美 特 鋁 質 有 限 公 司
MIDI ALUMINIUM FABRICATOR LTD.

工程指示 / 要求簡箋(E.I.)

工程指示編號：**EI / 1825 / 20** 修改版次：**J**

工程編號 ：**J - 837** 工程名稱 ：觀塘裕民坊

工程項目 ：幕牆 隔音吊趟 (大貨)

收件人 ： 生統/永林/小羅 發件人 ： **Eric Liu** 日 期 ：**03/08/2020**

☐要求提供 / ☐確認 事項 ：

( ) 初步鋁料 **B.M.** ( ) 加工拆圖，然後生產 ( ) 尺寸表

( ) 正式鋁料 **B.M.** ( ) 技術上資料 / 指示 ( ) 報價

( ) 配件 **B.M.** ( ) 樣辦或貨品說明書 ( ) 分判合約

( ) 其他 ：_____

內容 ：

請按加工圖生產吊趟送地盤安裝

1) 請留意 EI0708A 吊趟保護方案

2) 廠裝隔音膠板及玻璃出貨

J 版: 1) 放行全數，附上相關樓層派位，已完成查看是否可改標籤

地盤請同樣留意樓層款式派位

2) 未安裝的吊趟轆改為地盤安裝，第一批已裝不用拆直接出貨

謝謝

請在 **2020/ 08/ 15** 前完成上列要求。

附： **74** 頁加工圖，**1** 頁派位

以上項目為:

☐ 原合約工程包 ☐ 原合約工程加 / 減賬 ☐ 新工程報價

原因 :-_____

分發東莞各部門 ：

( )生產技術總監☐連附件 ( )技術部 ☐連附件 永林 ( )生產部 ☐連附件 ( )機械設計部☐連附件

( )採購部 ☐連附件 ( )生產統籌部☐連附件 梅

( )質檢部 ☐連附件 ( )會計部 ☐連附件 ( )報關組 ☐連附件 ( )其他 楊榮輝 ☐連附件

分發香港各部門 ：

( )行政部☐連附件 ( )會計部☐連附件 ( )統籌部☐連附件 ( )工程部地盤科文 ☐連附件 文雨芳

( )採購部☐連附件 ( )QS 部 ☐連附件 ( )維修部☐連附件 ( )其他 _____☐連附件

傳遞編號：

HK 1658 **/20**


發件人簽署：

項目經理簽署：

EG-DWG3

美特鋁質 有限公司
MIDI Aluminium Fabricator Ltd.

工程號	J-837	地盤	觀塘裕民坊

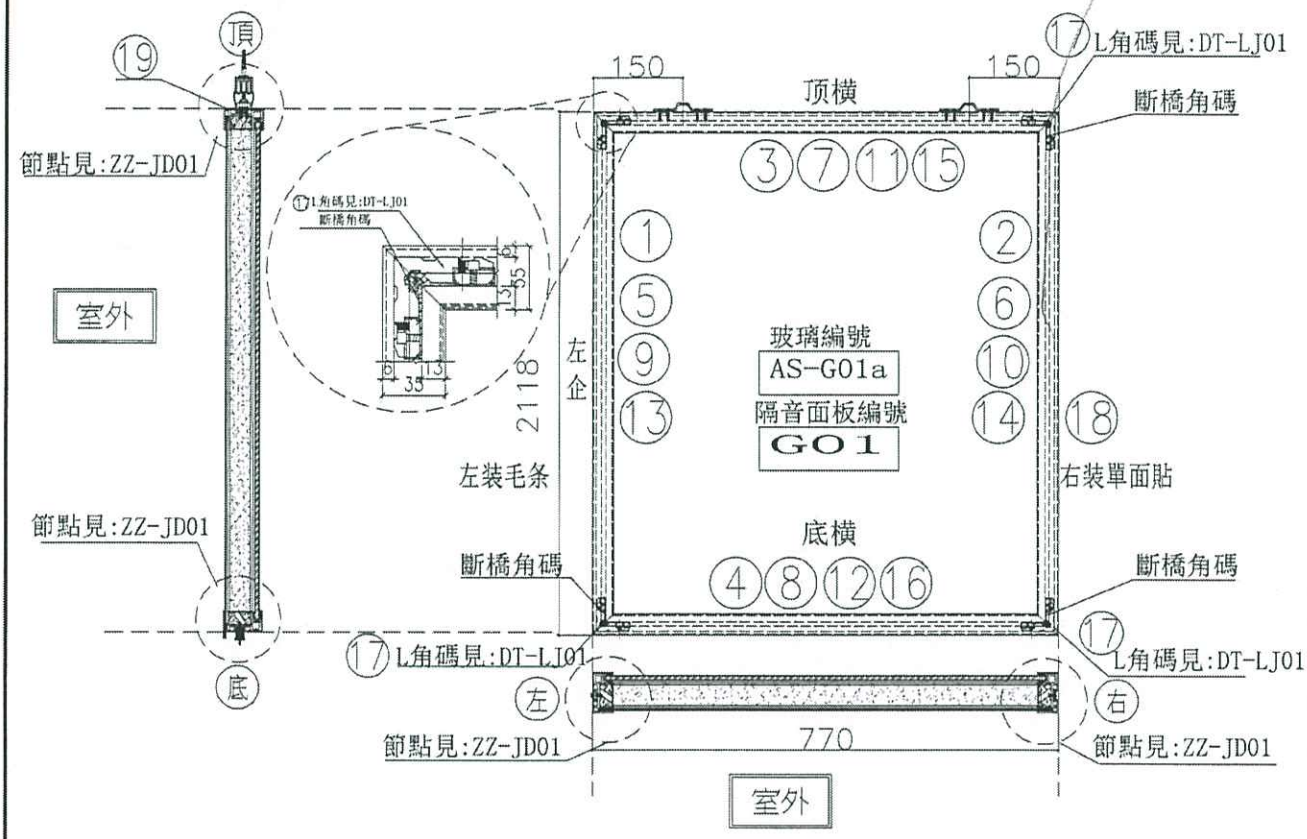

序號	模號	名稱	序號	長度	數量	物料編号
1	X85666	吊趟內框左企	直口	2112.0	1	DT-AL02-01
2	X85666	吊趟內框右企	直口	2112.0	1	DT-AL02-01
3	X85666	吊趟內框頂橫	直口	764.0	1	DT-AL04-01
4	X85666	吊趟內框底橫	直口	764.0	1	DT-AL06-01
5	X85665	吊趟外框左企	直口	2118.0	1	DT-AL01-01
6	X85665	吊趟外框右企	直口	2118.0	1	DT-AL01-01
7	X85665	吊趟外框頂橫	直口	770.0	1	DT-AL03-01
8	X85665	吊趟外框底橫	直口	770.0	1	DT-AL05-01
9		隔音板用U槽	直口	2082.0	1	DT-UC01-01
10		隔音板用U槽	直口	2082.0	1	DT-UC01-02
11		隔音板用U槽	直口	755.0	1	DT-UC01-03
12		隔音板用U槽	直口	755.0	1	DT-UC01-04
13		POMUTE(隔音內插板)	直口	2050.0	1	DT-CB01-01
14		POMUTE(隔音內插板)	直口	2050.0	1	DT-CB01-02
15		POMUTE(隔音內插板)	直口	703.0	1	DT-CB01-03
16		POMUTE(隔音內插板)	直口	703.0	1	DT-CB01-04
17	55X55X9角碼	L角碼加工圖	直口	11.5	4	DT-LJ01
18		毛條槽	直口	2118.0	1	DT-MT01-01
19	14X5鋁巴	(收吊輪)頂部墊巴	直口	98.0	2	DT-DB01

序號				
頂留				mm
底留				mm
企料底部開避位				mm
底橫料防水巴鋸去				mm
安裝扣碼				
安裝扣碼				
多點鎖芯型號：				
手柄型號：				
限位撐型號：				
T窗最大的開度：				
窗玉搭位數：				

門玉款	寬度(mm)	高度(mm)	隻/幅	撐長

大圖版次		本圖版	
		日期	

窗号	寬度 (W)	高度 (H)	數量	樓層
T1-F(SD-G01)	770.0	2118.0	18 ~~10~~ 19	~~6F-50F~~

圖號 T1-F(SD-G01)


~~7~~ ~~6-20/F~~ ~~至8,16/F~~ ~~6-50/F~~

名稱	吊趟門玉組裝圖	制圖	吳禕瑜	2020.04.21	修改	
材料		復核			日期	
顏色		批准			圖號	T1-F(SD-G01)

EG-DWG3

美持鋁質 有限公司
MIDI Aluminium Fabricator Ltd.

工程號	J-837	地盤	觀塘裕民坊

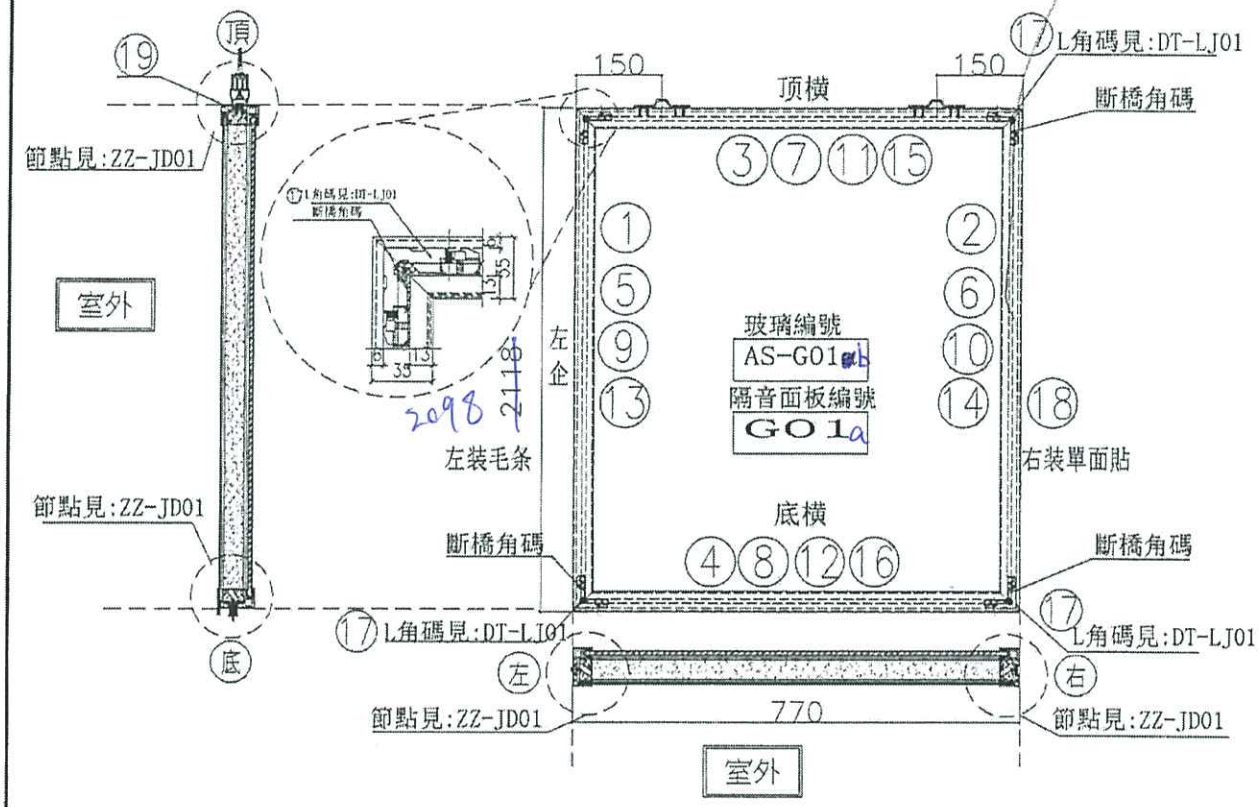

序號	模號	名稱	序號	長度	數量	物料編号
1	X85666	吊趟內框左企	直口	2092	1	DT-AL02-03
2	X85666	吊趟內框右企	直口	2092	1	DT-AL02-03
3	X85666	吊趟內框頂橫	直口	764.0	1	DT-AL04-01
4	X85666	吊趟內框底橫	直口	764.0	1	DT-AL06-01
5	X85665	吊趟外框左企	直口	2098	1	DT-AL01-03
6	X85665	吊趟外框右企	直口	2098	1	DT-AL01-03
7	X85665	吊趟外框頂橫	直口	770.0	1	DT-AL03-01
8	X85665	吊趟外框底橫	直口	770.0	1	DT-AL05-01
9		隔音板用U槽	直口	2062	1	DT-UC03-01
10		隔音板用U槽	直口	2062	1	DT-UC03-02
11		隔音板用U槽	直口	755.0	1	DT-UC01-03
12		隔音板用U槽	直口	755.0	1	DT-UC01-04
13		POMUTE(隔音內插板)	直口	2030	1	DT-CB03-01
14		POMUTE(隔音內插板)	直口	2030	1	DT-CB03-02
15		POMUTE(隔音內插板)	直口	703.0	1	DT-CB01-03
16		POMUTE(隔音內插板)	直口	703.0	1	DT-CB01-04
17	55X55X9角碼	L角碼加工腳	直口	11.5	4	DT-LJ01
18		毛條槽	直口	2098	1	DT-MT01-03
19	14X5鋁巴	(收吊輪)頂部墊巴	直口	98.0	2	DT-DB01

序號				
頂留				mm
底留				mm
企料底部間避位				mm
底橫料防水巴鎖去				mm
安裝扣碼				
安裝扣碼				
多點鎖芯型號：				
手柄型號：				
限位撐型號：				
T面最大的闊度：				
窗玉插位數：				

門玉款	寬度(mm)	高度(mm)	型面	撐長

大圖版次		本圖版		
		日期		
窗号	宽度 (W)	高度 (H)	數量	樓層
T1-F(SD-G01a)	770.0	~~2118.0~~ 2098	~~18~~ 10	~~6F-50F~~ 18F-6-50F

圖號	T1-F(SD-G01)

~~7~~ ~~6-20F~~ ~~8,16F~~ 6-50F


98

名稱	吊趟門玉組裝圖	制圖	吳建瑜	2020.04.21	修改		
材料		復核			日期		
顏色		批准			圖號	T1-F(SD-G01a)	

EG-DWG3

美特鋁質 有限公司
MIDI Aluminium Fabricator Ltd.

工程號	J-837	地盤	觀塘裕民坊

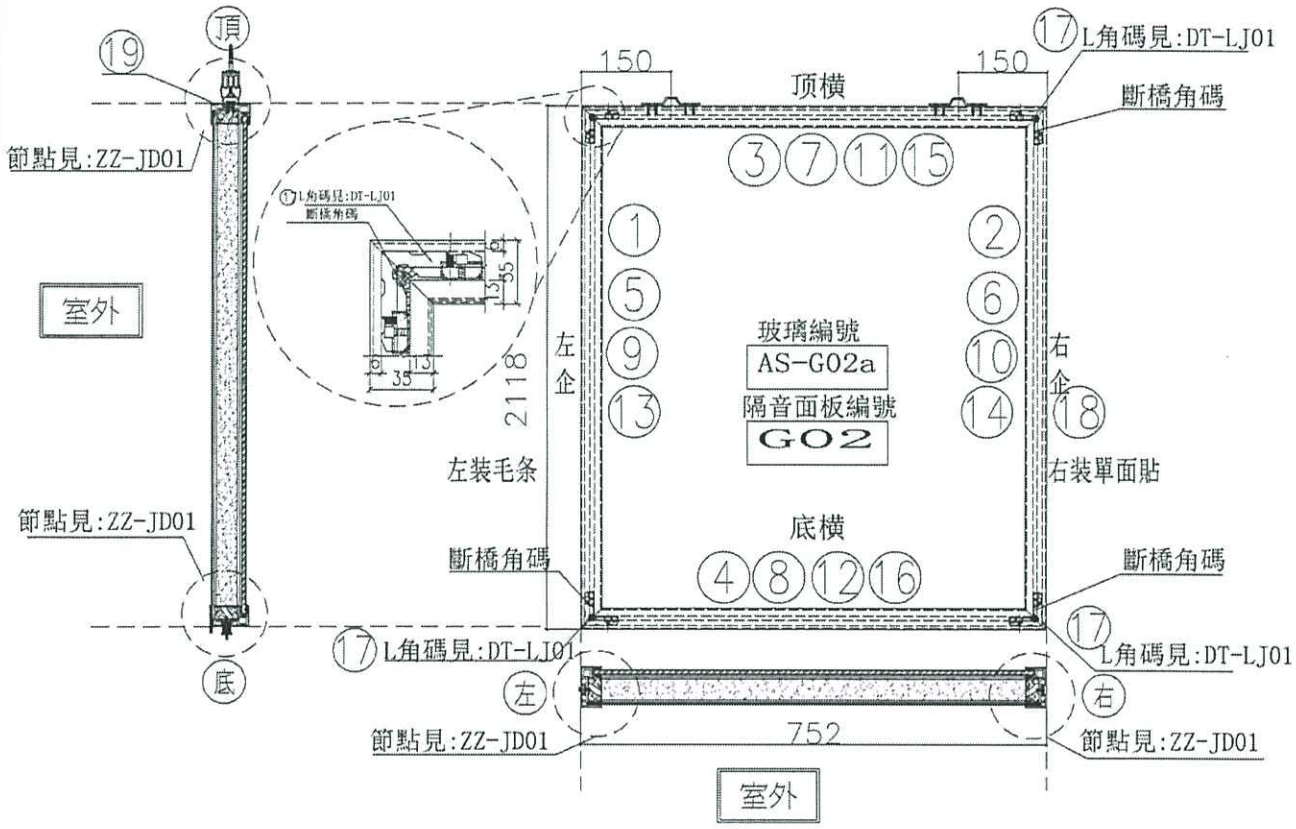

序號	橫號	名稱	序號	長度	數量	物料編号
1	X85666	吊趟內框左企	直口	2112.0	1	DT-AL02-01
2	X85666	吊趟內框右企	直口	2112.0	1	DT-AL02-01
3	X85666	吊趟內框頂橫	直口	746.0	1	DT-AL04-02
4	X85666	吊趟內框底橫	直口	746.0	1	DT-AL06-02
5	X85665	吊趟外框左企	直口	2118.0	1	DT-AL01-01
6	X85665	吊趟外框右企	直口	2118.0	1	DT-AL01-01
7	X85665	吊趟外框頂橫	直口	752.0	1	DT-AL03-02
8	X85665	吊趟外框底橫	直口	752.0	1	DT-AL05-02
9		隔音板用U槽	直口	2082.0	1	DT-UC01-01
10		隔音板用U槽	直口	2082.0	1	DT-UC01-02
11		隔音板用U槽	直口	737.0	1	DT-UC02-03
12		隔音板用U槽	直口	737.0	1	DT-UC02-04
13		POMUTE(隔音內插板)	直口	2050.0	1	DT-CB01-01
14		POMUTE(隔音內插板)	直口	2050.0	1	DT-CB01-02
15		POMUTE(隔音內插板)	直口	685.0	1	DT-CB02-03
16		POMUTE(隔音內插板)	直口	685.0	1	DT-CB02-04
17	55X55X9角碼	L角碼加工圖	直口	11.5	4	DT-LJ01
18		毛條槽	直口	2118.0	1	DT-MT01-01
19	14X5鋁巴	（收吊輪）頂部墊巴	直口	98.0	2	DT-DB01

序號				
頂留				mm
底留				mm
企料底部開避位				mm
底橫料防水巴鋸去				mm
安裝扣碼				
安裝扣碼				
多點鎖芯型號：				
手柄型號：				
限位撐型號：				
T窗最大的開度：				
窗玉搭位數：				

門玉款	寬度(mm)	高度(mm)	隻/幅	撐長

大圖版次		本圖版	
		日期	

窗号	寬度 (W)	高度 (H)	數量	樓層
T1-F(SD-G02)	752.0	2118.0	~~19~~ 10	~~6F-50F~~
			23	

圖號 T1-F(SD-G02)

多4


7
~~2~~ 2~~0~~1F
(不包 ~~8~~,16/F)
6-50/F

名稱	吊趟門玉組裝圖	制圖	吳禕瑜	2020.04.21	修改			
材料		復核			日期			
顏色		批准			圖號	T1-F(SD-G02)		

EG-DWG3

美特鋁質 有限公司
MIDI Aluminium Fabricator Ltd.

工程號	J-837	地盤	觀塘裕民坊

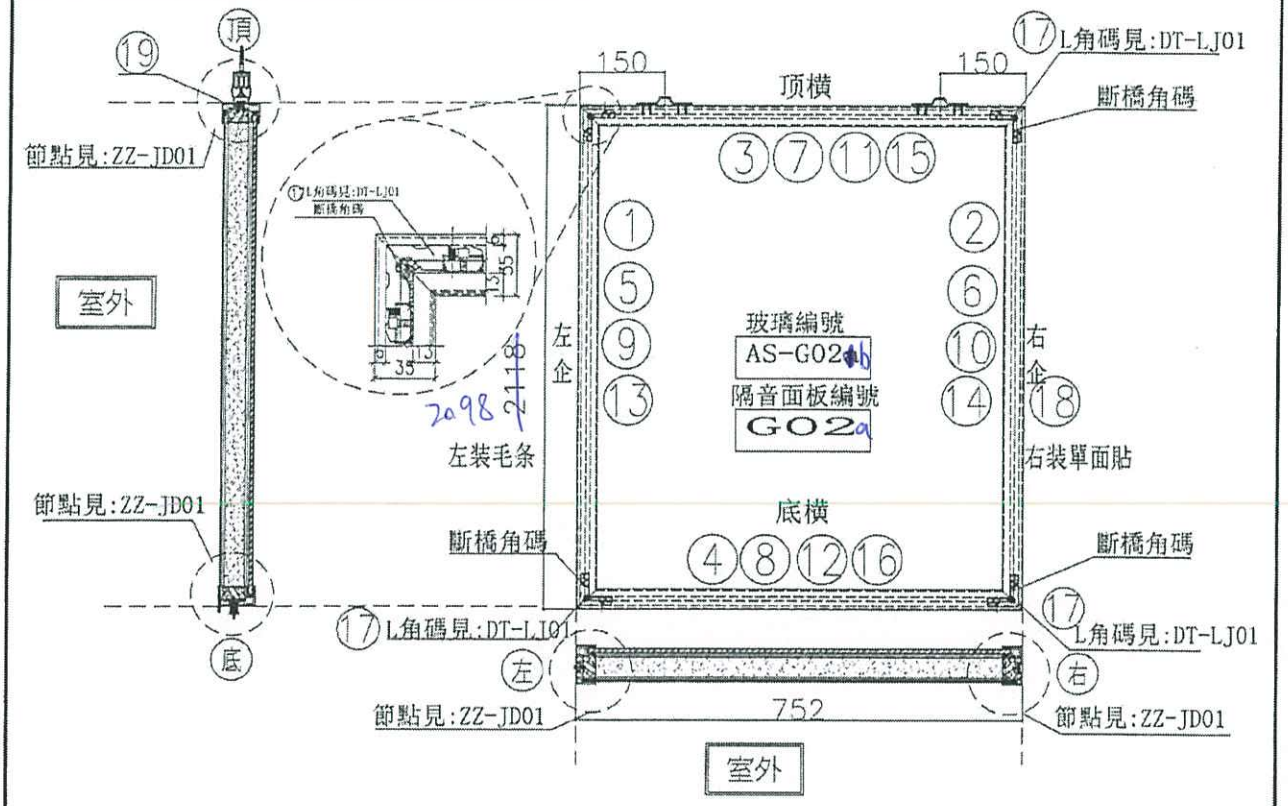

序號	模號	名稱	序號	長度	數量	物料編号
1	X85666	吊趟內框左企	直口	2092	1	DT-AL02-03
2	X85666	吊趟內框右企	直口	2042	1	DT-AL02-03
3	X85666	吊趟內框頂橫	直口	746.0	1	DT-AL04-02
4	X85666	吊趟內框底橫	直口	746.0	1	DT-AL06-02
5	X85665	吊趟外框左企	直口	2098	1	DT-AL01-03
6	X85665	吊趟外框右企	直口	2098	1	DT-AL01-03
7	X85665	吊趟外框頂橫	直口	752.0	1	DT-AL03-02
8	X85665	吊趟外框底橫	直口	752.0	1	DT-AL05-02
9		隔音板用U槽	直口	2062	1	DT-UC03-01
10		隔音板用U槽	直口	2062	1	DT-UC03-02
11		隔音板用U槽	直口	737.0	1	DT-UC02-03
12		隔音板用U槽	直口	737.0	1	DT-UC02-04
13		POMUTE(隔音內插板)	直口	2030	1	DT-CB03-01
14		POMUTE(隔音內插板)	直口	2030	1	DT-CB03-02
15		POMUTE(隔音內插板)	直口	685.0	1	DT-CB02-03
16		POMUTE(隔音內插板)	直口	685.0	1	DT-CB02-04
17	55X55X9角碼	L角碼加工圖	直口	11.5	4	DT-LJ01
18		毛條槽	直口	2098	1	DT-MT01-03
19	14X5鋁巴	(收吊輪)頂部點巴	直口	98.0	2	DT-DB01

序號				
頂留				mm
底留				mm
企料底部開避位				mm
底橫料防水巴掃去				mm
安裝扣碼				
安裝扣碼				
多點鎖芯型號：				
手柄型號：				
限位撥型號：				
T窗最大的開度：				
窗玉搭位數：				

門玉款	寬度(mm)	高度(mm)	雙/單	撞長

大圖版次		本圖版		
		日期		
窗号	寬度 (W)	高度 (H)	數量	樓層
T1-F(SD-G02a	752.0	~~2118.0~~	~~19~~ 10	6F~50F
		2098	14	

圖號 T1-F(SD-G02)

多4


~~7~~ 2~~0~~F
(~~7~~F ~~8~~,16/F)
6-50F

名稱	吊趟門玉組裝圖	制圖	吳禕瑜	2020.04.21	修改			
材料		復核			日期			
顏色		批准			圖號	T1-F(SD-G02a		

EG-DWG3

美特鋁質 有限公司
MIDI Aluminium Fabricator Ltd.

工程號	J-837	地盤	觀塘裕民坊

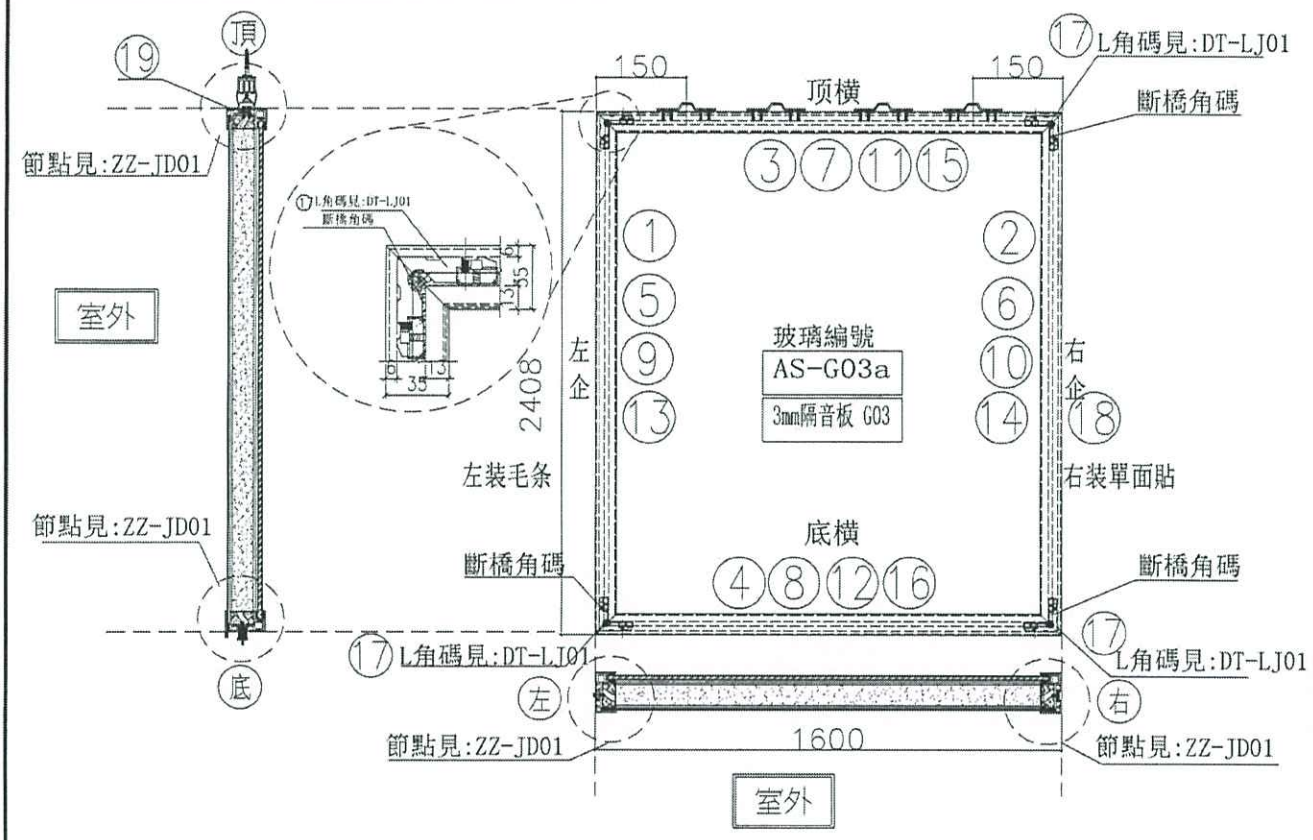

序號	模號	名稱	序號	長度	數量	物料編号
1	X85666	吊趟內框左企	直口	2402.0	1	DT-AL02-02
2	X85666	吊趟內框右企	直口	2402.0	1	DT-AL02-02
3	X85666	吊趟內框頂橫	直口	1594.0	1	DT-AL04-03
4	X85666	吊趟內框底橫	直口	1594.0	1	DT-AL06-03
5	X85665	吊趟外框左企	直口	2408.0	1	DT-AL01-02
6	X85665	吊趟外框右企	直口	2408.0	1	DT-AL01-02
7	X85665	吊趟外框頂橫	直口	1600.0	1	DT-AL03-03
8	X85665	吊趟外框底橫	直口	1600.0	1	DT-AL05-03
9						
10						
11						
12						
13		POMUTE(隔音內插板)	直口	2340.0	1	DT-CB02-01
14		POMUTE(隔音內插板)	直口	2340.0	1	DT-CB02-02
15		POMUTE(隔音內插板)	直口	1533.0	1	DT-CB03-03
16		POMUTE(隔音內插板)	直口	1533.0	1	DT-CB03-04
17	55X55X9角碼	L角碼加工圖	直口	11.5	4	DT-LJ01
18		毛條槽	直口	2408.0	1	DT-MT01-02
19	14X5鋁巴	(收吊輪)頂部墊巴	直口	98.0	4	DT-DB01

序號				
頂留				mm
底留				mm
企料底部開避位				mm
底橫料防水巴鋸去				mm
安裝扣碼				
安裝扣碼				
多點鎖芯型號：				
手柄型號：				
限位撐型號：				
T窗最大的開度：				
窗玉搭位數：				

門玉款	寬度(mm)	高度(mm)	隻/幅	撐長

大圖版次		本圖版	
		日期	

窗号	寬度 (W)	高度 (H)	數量	樓層
T1-F(SD-G03)	1600.0	2408.0	~~30~~ 10	~~6F-50F~~
			31	

圖號 T1-F(SD-G03)


~~7-20F~~ (~~26,17,16F~~)
6-50F

名稱	吊趟門玉組裝圖	制圖	吳禕瑜	2020.04.21	修改			
材料		復核			日期			
顏色		批准			圖號	T1-F(SD-G03)		

EG--DWG3

美特鋁質 有限公司
MIDI Aluminium Fabricator Ltd.

工程號	J-837	地盤	觀塘裕民坊

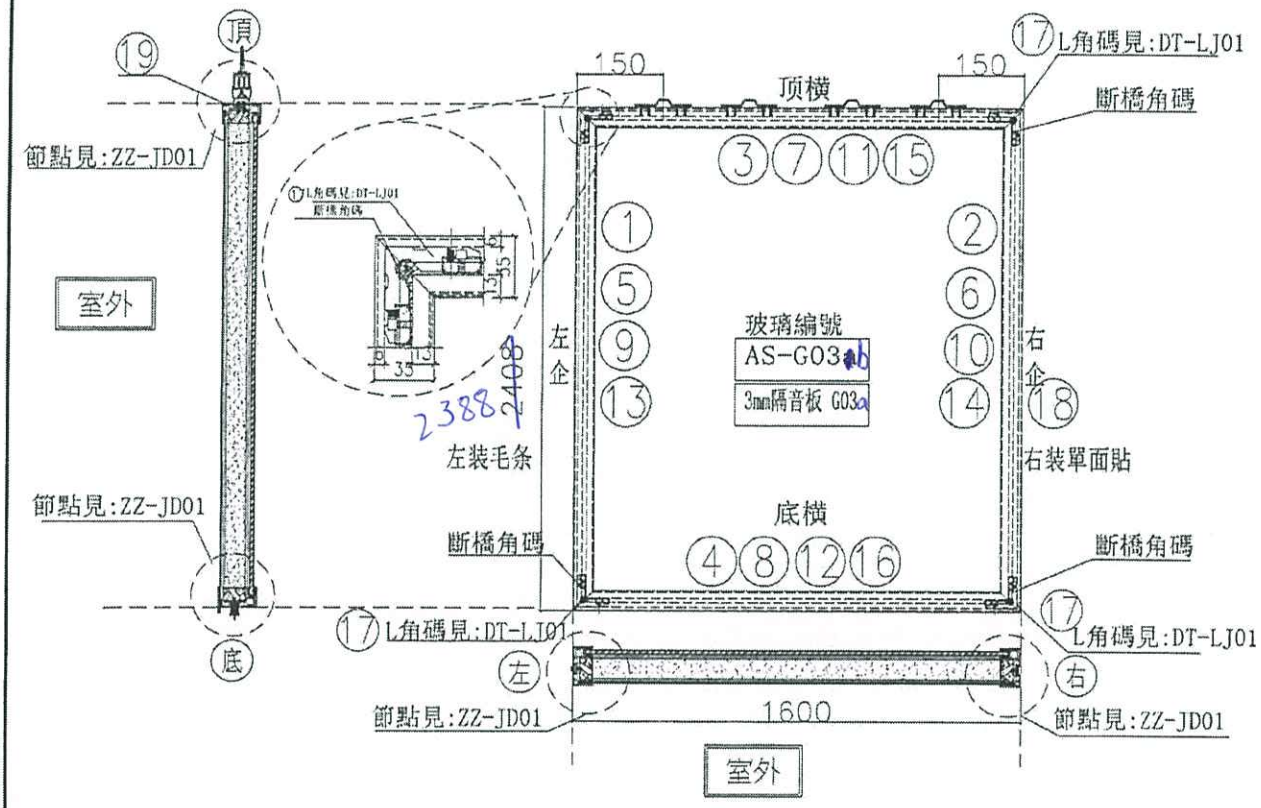

序號	模號	名稱	序號	長度	數量	物料編号
1	X85666	吊趟內框左企	直口	2382	1	DT-AL
2	X85666	吊趟內框右企	直口	2382	1	DT-AL
3	X85666	吊趟內框頂橫	直口	1594.0	1	DT-AL04-03
4	X85666	吊趟內框底橫	直口	1594.0	1	DT-AL06-03
5	X85665	吊趟外框左企	直口	2382	1	DT-AL
6	X85665	吊趟外框右企	直口	2382	1	DT-AL
7	X85665	吊趟外框頂橫	直口	1600.0	1	DT-AL03-03
8	X85665	吊趟外框底橫	直口	1600.0	1	DT-AL05-03
9						
10						
11						
12						
13		POMUTE(隔音內插板)	直口	2320	1	DT-CB
14		POMUTE(隔音內插板)	直口	2320	1	DT-CB
15		POMUTE(隔音內插板)	直口	1533.0	1	DT-CB03-03
16		POMUTE(隔音內插板)	直口	1533.0	1	DT-CB03-04
17	55X55X9角碼	L角碼加工圖	直口	11.5	4	DT-LJ01
18		毛條槽	直口	2388	1	DT-MT
19	14X5鋁已	（收吊輪）頂部墊已	直口	98.0	4	DT-DB01

序號				
頂留				mm
底留				mm
企料底部開窗位				mm
底橫料防水巴鎖去				mm
安裝扣碼				
安裝扣碼				
多點鎖芯型號：				
手柄型號：				
限位撐型號：				
T面最大的開度：				
窗玉搭位數：				

門玉款	寬度(mm)	高度(mm)	雙/單	搭長

大圖版次		出圖版	
		日期		

窗号	寬度（W）	高度（H）	數量	樓層
T1-F(SD-G03)	1600.0	~~2404.0~~ 2388	~~30~~ 6	~~6F-50F~~ 6-50/F


圖號	T1-F(SD-G03)

名稱	吊趟門玉組裝圖	制圖	吳禕瑜	2020.04.21	修改			
材料		復核			日期			
顏色		批准			圖號	T1-F(SD-G03)		

EG-DWG3

美特鋁質 有限公司
MIDI Aluminium Fabricator Ltd.

工程號	J-837	地盤	觀塘裕民坊

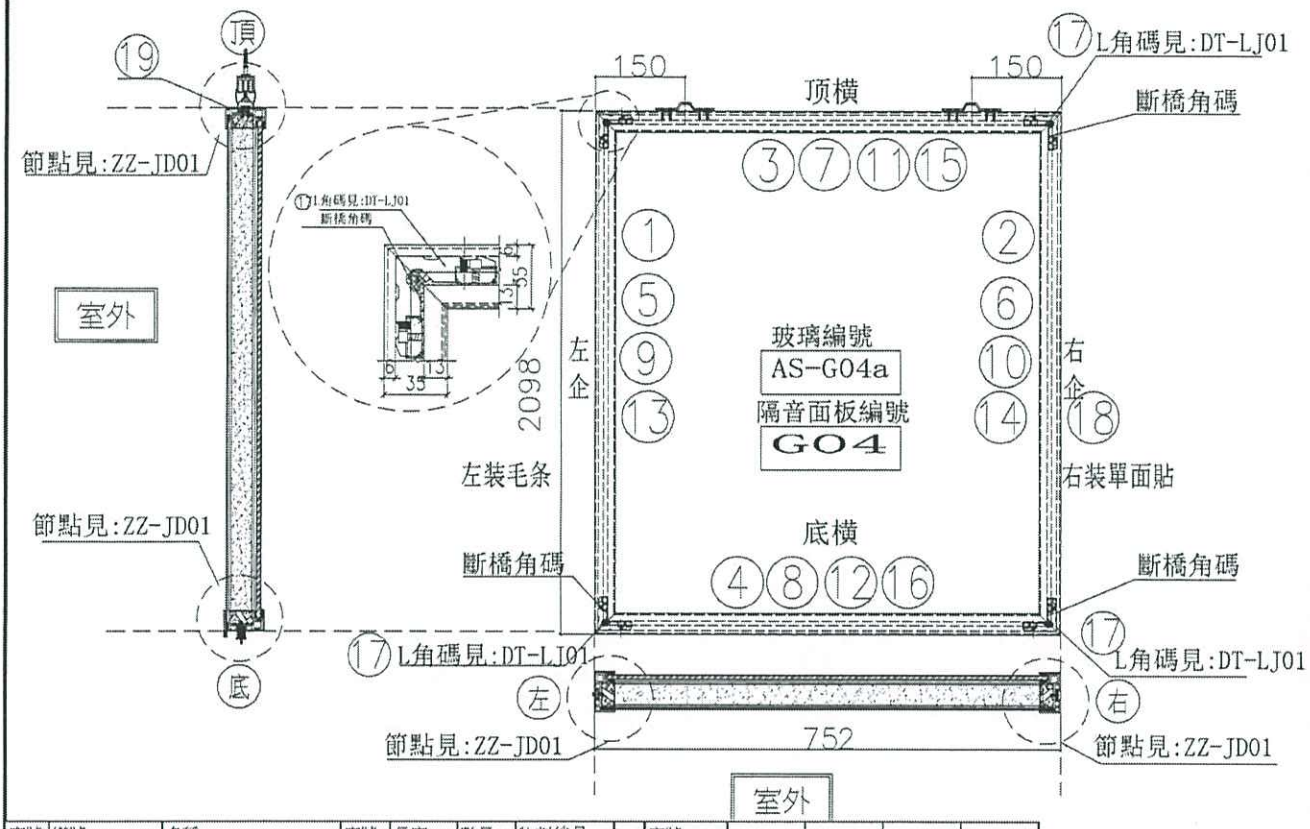

序號	橫號	名稱	序號	長度	數量	物料編号
1	X85666	吊趟內框左企	直口	2092.0	1	DT-AL02-03
2	X85666	吊趟內框右企	直口	2092.0	1	DT-AL02-03
3	X85666	吊趟內框頂橫	直口	746.0	1	DT-AL04-02
4	X85666	吊趟內框底橫	直口	746.0	1	DT-AL06-02
5	X85665	吊趟外框左企	直口	2098.0	1	DT-AL01-03
6	X85665	吊趟外框右企	直口	2098.0	1	DT-AL01-03
7	X85665	吊趟外框頂橫	直口	752.0	1	DT-AL03-02
8	X85665	吊趟外框底橫	直口	752.0	1	DT-AL05-02
9		隔音板用U槽	直口	2062.0	1	DT-UC03-01
10		隔音板用U槽	直口	2062.0	1	DT-UC03-02
11		隔音板用U槽	直口	737.0	1	DT-UC02-03
12		隔音板用U槽	直口	737.0	1	DT-UC02-04
13		POMUTE(隔音內插板)	直口	2030.0	1	DT-CB03-01
14		POMUTE(隔音內插板)	直口	2030.0	1	DT-CB03-02
15		POMUTE(隔音內插板)	直口	685.0	1	DT-CB02-03
16		POMUTE(隔音內插板)	直口	685.0	1	DT-CB02-04
17	55X55X9角碼	L角碼加工圖	直口	11.5	4	DT-LJ01
18		毛條槽	直口	2098.0	1	DT-MT01-03
19	14X5鋁巴	(收吊輪)頂部墊巴	直口	98.0	2	DT-DB01

序號				
頂留				mm
底留				mm
企料底部開避位				mm
底橫料防水巴鋸去				mm
安裝扣碼				
安裝扣碼				
多點鎖芯型號：				
手柄型號：				
限位撐型號：				
T窗最大的開度：				
窗玉搭位數：				

門玉款	寬度(mm)	高度(mm)	隻/幅	撐長

大圖版次		本圖版	
		日期	

窗号	宽度 (W)	高度 (H)	數量	樓層
T3-E(SD-G04)	752.0	2098.0	~~11~~ 6	~~6F-39F~~
			16	
			6	
圖號	T3-E(SD-G04)		22	


6-7/F
~~8F-39F~~
7-39/F

名稱	吊趟門玉組裝圖	制圖	吳禕瑜	2020.04.21	修改	
材料		復核			日期	
顏色		批准			圖號	T3-E(SD-G04)

EG-DWG3

美特鋁質 有限公司
MIDI Aluminium Fabricator Ltd.

工程號	J-837	地盤	觀塘裕民坊

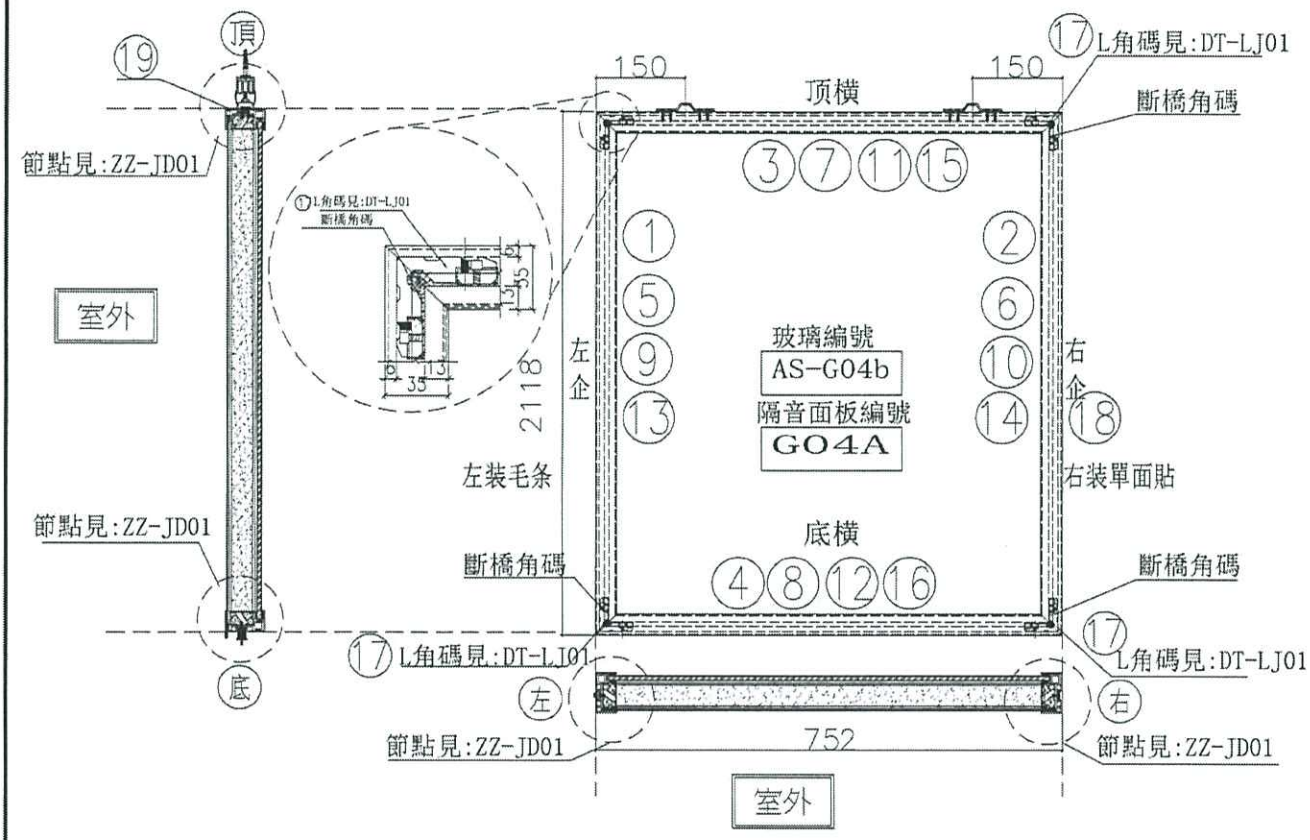

序號	模號	名稱	序號	長度	數量	物料編号
1	X85666	吊趟內框左企	直口	2112.0	1	DT-AL02-01
2	X85666	吊趟內框右企	直口	2112.0	1	DT-AL02-01
3	X85666	吊趟內框頂橫	直口	746.0	1	DT-AL04-02
4	X85666	吊趟內框底橫	直口	746.0	1	DT-AL06-02
5	X85665	吊趟外框左企	直口	2118.0	1	DT-AL01-01
6	X85665	吊趟外框右企	直口	2118.0	1	DT-AL01-01
7	X85665	吊趟外框頂橫	直口	752.0	1	DT-AL03-02
8	X85665	吊趟外框底橫	直口	752.0	1	DT-AL05-02
9		隔音板用U槽	直口	2082.0	1	DT-UC01-01
10		隔音板用U槽	直口	2082.0	1	DT-UC01-02
11		隔音板用U槽	直口	737.0	1	DT-UC02-03
12		隔音板用U槽	直口	737.0	1	DT-UC02-04
13		POMUTE(隔音內插板)	直口	2050.0	1	DT-CB01-01
14		POMUTE(隔音內插板)	直口	2050.0	1	DT-CB01-02
15		POMUTE(隔音內插板)	直口	685.0	1	DT-CB02-03
16		POMUTE(隔音內插板)	直口	685.0	1	DT-CB02-04
17	55X55X9角碼	L角碼加工圖	直口	11.5	4	DT-LJ01
18		毛條槽	直口	2118.0	1	DT-MT01-01
19	14X5鋁巴	（收吊輪）頂部墊巴	直口	98.0	2	DT-DB01

序號				
頂留				mm
底留				mm
企料底部開避位				mm
底橫料防水巴鬆去				mm
安裝扣碼				
安裝扣碼				
多點鎖芯型號：				
手柄型號：				
限位撐型號：				
T窗最大的開度：				
窗玉搭位數：				

門玉款	寬度(mm)	高度(mm)	隻/幅	撐長

大圖版次		本圖版	
		日期	

窗号	宽度（W）	高度（H）	数量	樓層
T3-E(SD-G04a)	752.0	2118.0	~~16~~ 5	~~GF-39F~~

6-2017


圖號 T3-E(SD-G04a)

名稱	吊趟門玉組裝圖	制圖	吳韓瑜	2020.04.21	修改			
材料		復核			日期			
顏色		批准			圖號	T3-E(SD-G04a)		

EG-DWG3

美特鋁質 有限公司
MIDI Aluminium Fabricator Ltd.

工程號	J-837	地盤	觀塘裕民坊

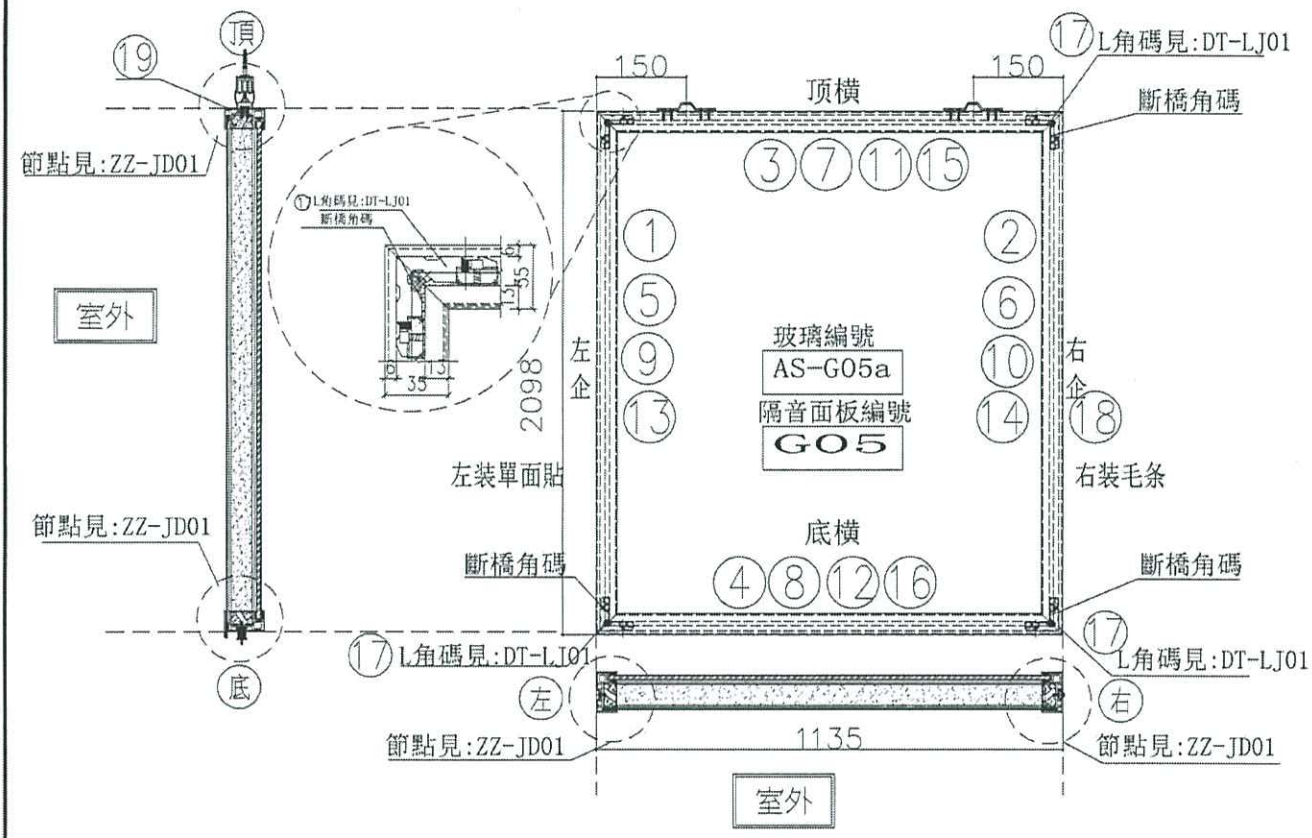

序號	模號	名稱	序號	長度	數量	物料編号
1	X85666	吊趟內框左企	直口	2092.0	1	DT-AL02-03
2	X85666	吊趟內框右企	直口	2092.0	1	DT-AL02-03
3	X85666	吊趟內框頂橫	直口	1129.0	1	DT-AL04-05
4	X85666	吊趟內框底橫	直口	1129.0	1	DT-AL06-05
5	X85665	吊趟外框左企	直口	2098.0	1	DT-AL01-03
6	X85665	吊趟外框右企	直口	2098.0	1	DT-AL01-03
7	X85665	吊趟外框頂橫	直口	1135.0	1	DT-AL03-05
8	X85665	吊趟外框底橫	直口	1135.0	1	DT-AL05-05
9		隔音板用U槽	直口	2062.0	1	DT-UC03-01
10		隔音板用U槽	直口	2062.0	1	DT-UC03-02
11		隔音板用U槽	直口	1120.0	1	DT-UC05-03
12		隔音板用U槽	直口	1120.0	1	DT-UC05-04
13		POMUTE(隔音內插板)	直口	2030.0	1	DT-CB03-01
14		POMUTE(隔音內插板)	直口	2030.0	1	DT-CB03-02
15		POMUTE(隔音內插板)	直口	1068.0	1	DT-CB05-03
16		POMUTE(隔音內插板)	直口	1068.0	1	DT-CB05-04
17	55X55X9角碼	L角碼加工圖	直口	11.5	4	DT-LJ01
18		毛條槽	直口	2098.0	1	DT-MT01-03
19	14X5鋁巴	(收吊輪)頂部墊巴	直口	98.0	2	DT-DB01

序號				
頂留				mm
底留				mm
企料底部開避位				mm
底橫料防水巴鋸去				mm
安裝扣碼				
安裝扣碼				
多點鎖芯型號：				
手柄型號：				
限位撐型號：				
T窗最大的開度：				
窗玉搭位數：				

門玉款	寬度(mm)	高度(mm)	隻/幅	撐長

大圖版次		本圖版	
		日期	

窗号	宽度 (W)	高度 (H)	數量	樓層
T3-E(SD-G05)	1135.0	2098.0	~~7~~ 14	~~6F-37F~~ 7-37/F
			~~20~~ 18	


圖號 T3-E(SD-G05)

名稱	吊趟門玉組裝圖	制圖	吳偉瑜	2020.04.21	修改			
材料		復核			日期			
顏色		批准			圖號	T3-E(SD-G05)		

EG-DWG3

美特鋁質 有限公司
MIDI Aluminium Fabricator Ltd.

工程號	J-837	地盤	觀塘裕民坊

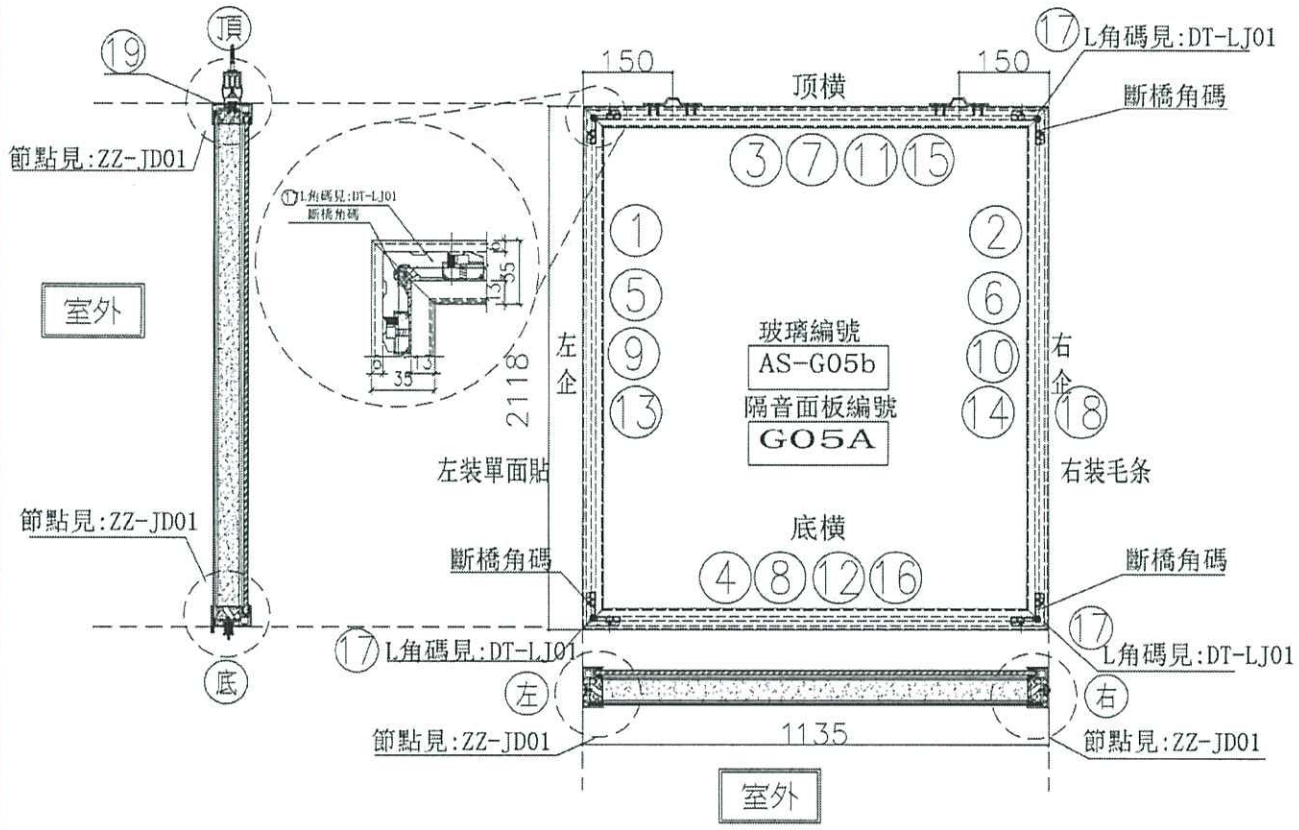

序號	模號	名稱	序號	長度	數量	物料編号
1	X85666	吊趟內框左企	直口	2112.0	1	DT-AL02-01
2	X85666	吊趟內框右企	直口	2112.0	1	DT-AL02-01
3	X85666	吊趟內框頂橫	直口	1129.0	1	DT-AL04-05
4	X85666	吊趟內框底橫	直口	1129.0	1	DT-AL06-05
5	X85665	吊趟外框左企	直口	2118.0	1	DT-AL01-01
6	X85665	吊趟外框右企	直口	2118.0	1	DT-AL01-01
7	X85665	吊趟外框頂橫	直口	1135.0	1	DT-AL03-05
8	X85665	吊趟外框底橫	直口	1135.0	1	DT-AL05-05
9		隔音板用U槽	直口	2082.0	1	DT-UC01-01
10		隔音板用U槽	直口	2082.0	1	DT-UC01-02
11		隔音板用U槽	直口	1120.0	1	DT-UC05-03
12		隔音板用U槽	直口	1120.0	1	DT-UC05-04
13		POMUTE(隔音內插板)	直口	2050.0	1	DT-CB01-01
14		POMUTE(隔音內插板)	直口	2050.0	1	DT-CB01-02
15		POMUTE(隔音內插板)	直口	1068.0	1	DT-CB05-03
16		POMUTE(隔音內插板)	直口	1068.0	1	DT-CB05-04
17	55X55X9角碼	L角碼加工圖	直口	11.5	4	DT-LJ01
18		毛條槽	直口	2118.0	1	DT-MT01-01
19	14X5鋁巴	（收吊輪）頂部墊巴	直口	98.0	2	DT-DB01

序號				
頂留				mm
底留				mm
企料底部開避位				mm
底橫料防水巴鋸去				mm
安裝扣碼				
安裝扣碼				
多點鎖芯型號：				
手柄型號：				
限位撐型號：				
T窗最大的開度：				
窗玉搭位數：				

門玉款	寬度(mm)	高度(mm)	隻/幅	撐長

大圖版次		本圖版	
		日期	

窗号	宽度（W）	高度（H）	数量	模層
T3-E(SD-G05a)	1135.0	2118.0	~~18~~ 干	~~6P=37F~~ 6-20/F


圖號 T3-E(SD-G05a)

名稱	吊趟門玉組裝圖	制圖	吳韓瑜	2020.04.21	修改			
材料		復核			日期			
顏色		批准			圖號	T3-E(SD-G05a)		

EG-DWG3

美特鋁質 有限公司
MIDI Aluminium Fabricator Ltd.

工程號	J-837	地盤	觀塘裕民坊

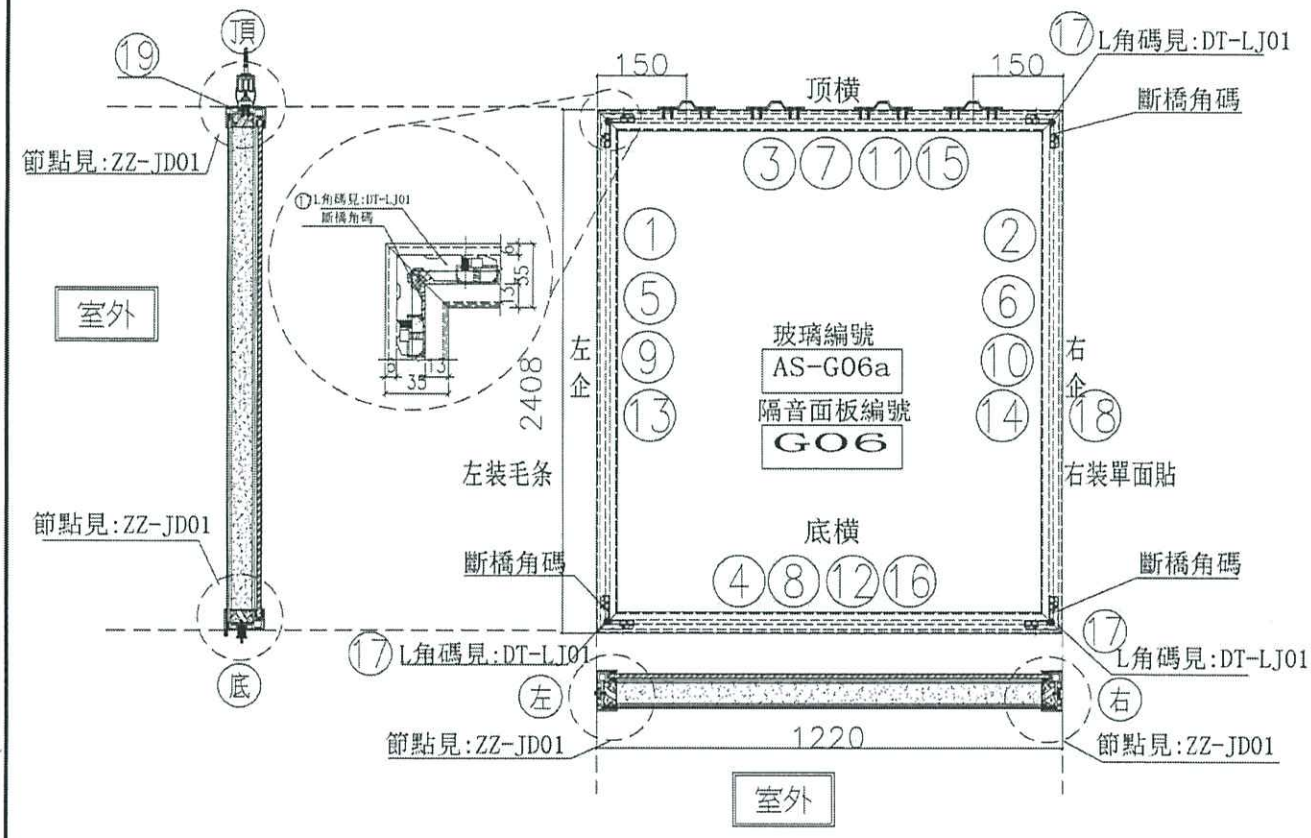

序號	模號	名稱	序號	長度	數量	物料編号
1	X85666	吊趟內框左企	直口	2402.0	1	DT-AL02-02
2	X85666	吊趟內框右企	直口	2402.0	1	DT-AL02-02
3	X85666	吊趟內框頂橫	直口	1214.0	1	DT-AL04-06
4	X85666	吊趟內框底橫	直口	1214.0	1	DT-AL06-06
5	X85665	吊趟外框左企	直口	2408.0	1	DT-AL01-02
6	X85665	吊趟外框右企	直口	2408.0	1	DT-AL01-02
7	X85665	吊趟外框頂橫	直口	1220.0	1	DT-AL03-06
8	X85665	吊趟外框底橫	直口	1220.0	1	DT-AL05-06
9		隔音板用U槽	直口	2372.0	1	DT-UC02-01
10		隔音板用U槽	直口	2372.0	1	DT-UC02-02
11		隔音板用U槽	直口	1205.0	1	DT-UC06-03
12		隔音板用U槽	直口	1205.0	1	DT-UC06-04
13		POMUTE(隔音內插板)	直口	2340.0	1	DT-CB02-01
14		POMUTE(隔音內插板)	直口	2340.0	1	DT-CB02-02
15		POMUTE(隔音內插板)	直口	1153.0	1	DT-CB06-03
16		POMUTE(隔音內插板)	直口	1153.0	1	DT-CB06-04
17	55X55X9角碼	L角碼加工圖	直口	11.5	4	DT-LJ01
18		毛條槽	直口	2408.0	1	DT-MT01-02
19	14X5鋁巴	(收吊輪)頂部墊巴	直口	98.0	4	DT-DB01

序號				
頂留				mm
底留				mm
企料底部開避位				mm
底橫料防水巴鋸去				mm
安裝扣碼				
安裝扣碼				
多點鎖芯型號:				
手柄型號:				
限位撐型號:				
T窗最大的開度:				
窗玉搭位數:				

門玉款	寬度(mm)	高度(mm)	隻/幅	撐長

大圖版次		本圖版	
		日期	

窗号	寬度 (W)	高度 (H)	數量	樓層
T3-E(SD-G06)	1220.0	2408.0	~~22~~ 11	~~6F-36F~~ 6-36/F
			12	


圖號 T3-E(SD-G06)

名稱	吊趟門玉組裝圖	制圖	吳禕瑜	2020.04.21	修改			
材料		復核			日期			
顏色		批准			圖號	T3-E(SD-G06)		

EG-DWG3

美特鋁質 有限公司
MIDI Aluminium Fabricator Ltd.

工程號	J-837	地盤	觀塘裕民坊

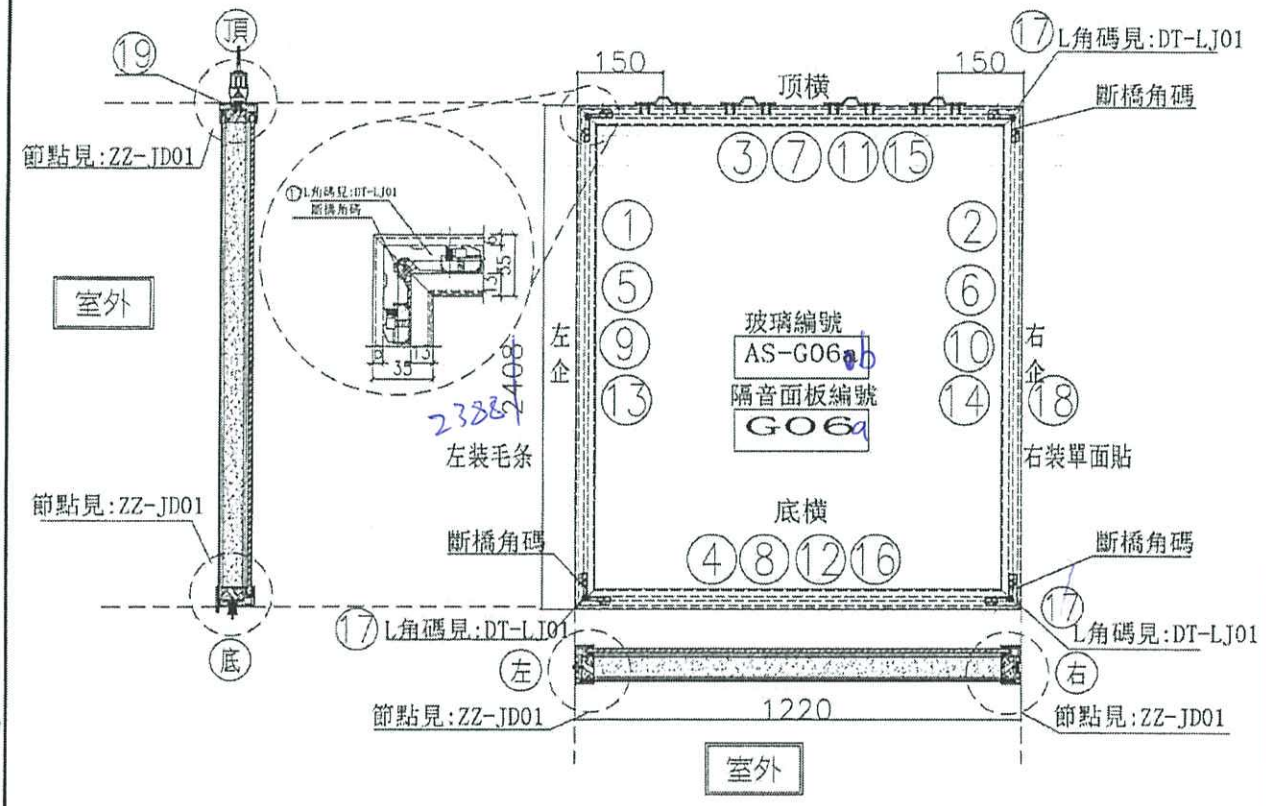

序號	模號	名稱	序號	長度	數量	物料編号
1	X85666	吊趟內框左企	直口	2382	1	DT-AL
2	X85666	吊趟內框右企	直口	2382	1	DT-AL
3	X85666	吊趟內框頂橫	直口	1214.0	1	DT-AL04-06
4	X85666	吊趟內框底橫	直口	1214.0	1	DT-AL06-06
5	X85665	吊趟外框左企	直口	2388	1	DT-AL
6	X85665	吊趟外框右企	直口	2388	1	DT-AL
7	X85665	吊趟外框頂橫	直口	1220.0	1	DT-AL03-06
8	X85665	吊趟外框底橫	直口	1220.0	1	DT-AL05-06
9		隔音板用U槽	直口	2352	1	DT-UC
10		隔音板用U槽	直口	2352	1	DT-UC
11		隔音板用U槽	直口	1205.0	1	DT-UC06-03
12		隔音板用U槽	直口	1205.0	1	DT-UC06-04
13		POMUTE(隔音內插板)	直口	2320	1	DT-CB
14		POMUTE(隔音內插板)	直口	2320	1	DT-CB
15		POMUTE(隔音內插板)	直口	1153.0	1	DT-CB06-03
16		POMUTE(隔音內插板)	直口	1153.0	1	DT-CB06-04
17	55X55X9角碼	L角碼加工圖	直口	11.5	4	DT-LJ01
18		毛條槽	直口	2388	1	DT-MT
19	14X5鋁巴	(收吊輪)頂部墊巴	直口	98.0	4	DT-DB01

序號				
頂留				mm
底留				mm
企料底部開避位				mm
底橫料防水巴鎖去				mm
安裝扣碼				
安裝扣碼				
多點鎖芯型號：				
手柄型號：				
限位撐型號：				
窗最大的開度：				
窗玉搭位數：				

內玉款	寬度(mm)	高度(mm)	隻/扇	導長


大圖版次		本圖版	
		日期	
窗号	宽度 (W)	高度 (H)	数量	楼層
T3-E(SD-G06a	1220.0	~~2408.0~~ 2388	~~21~~ 12	~~6F-36F~~ 6-36F
圖號	T3-E(SD-G06)			

名稱	吊趟門玉組裝圖	制圖	吳禕瑜	2020.04.21	修改			
材料		復核			日期			
顏色		批准			圖號	T3-E(SD-G06a)		

EG-DWG3

美特鋁質 有限公司
MIDI Aluminium Fabricator Ltd.

工程號	J-837	地盤	觀塘裕民坊

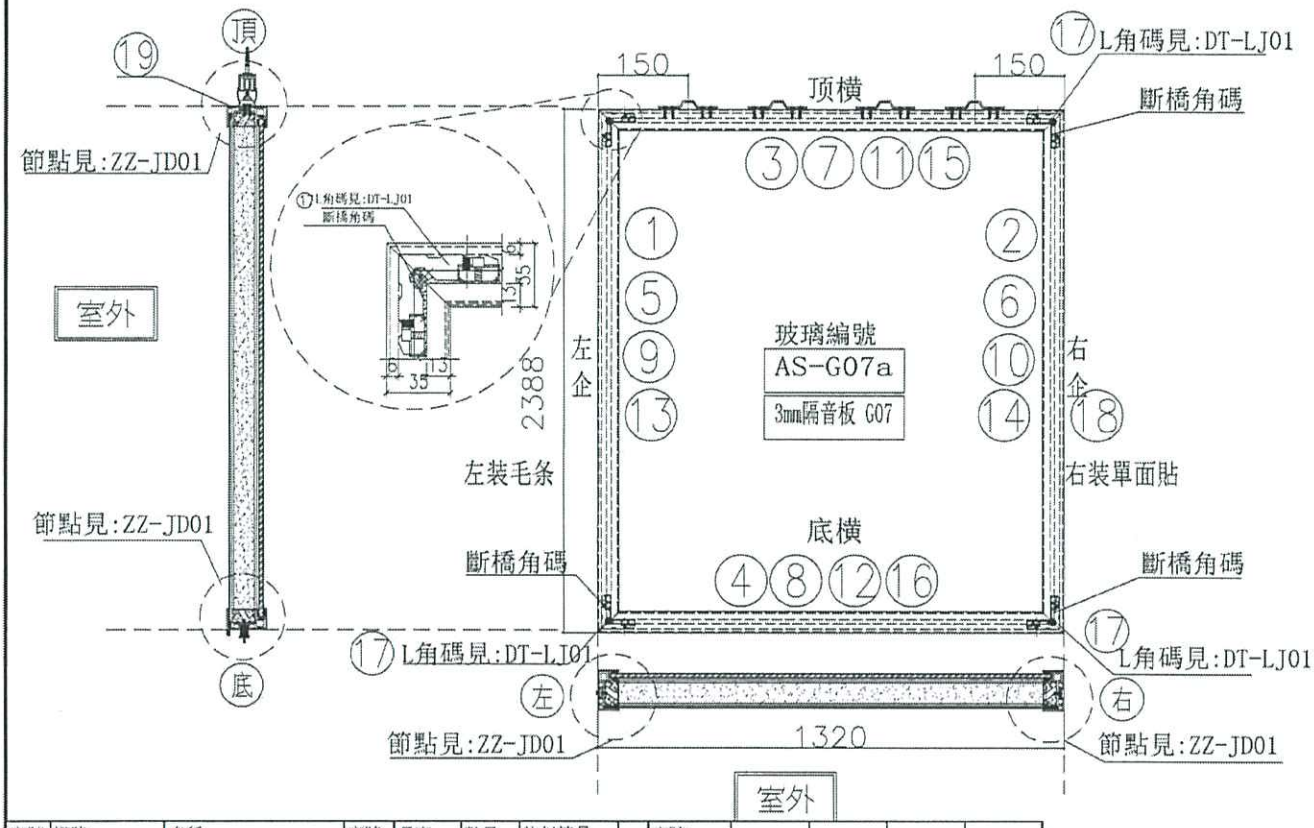

序號	模號	名稱	序號	長度	數量	物料編号
1	X85666	吊趟內框左企	直口	2382.0	1	DT-AL02-04
2	X85666	吊趟內框右企	直口	2382.0	1	DT-AL02-04
3	X85666	吊趟內框頂橫	直口	1314.0	1	DT-AL04-07
4	X85666	吊趟內框底橫	直口	1314.0	1	DT-AL06-07
5	X85665	吊趟外框左企	直口	2388.0	1	DT-AL01-04
6	X85665	吊趟外框右企	直口	2388.0	1	DT-AL01-04
7	X85665	吊趟外框頂橫	直口	1320.0	1	DT-AL03-07
8	X85665	吊趟外框底橫	直口	1320.0	1	DT-AL05-07
9						
10						
11						
12						
13		POMUTE(隔音內插板)	直口	2320.0	1	DT-CB04-01
14		POMUTE(隔音內插板)	直口	2320.0	1	DT-CB04-02
15		POMUTE(隔音內插板)	直口	1253.0	1	DT-CB07-03
16		POMUTE(隔音內插板)	直口	1253.0	1	DT-CB07-04
17	55X55X9角碼	L角碼加工圖	直口	11.5	4	DT-LJ01
18		毛條槽	直口	2388.0	1	DT-MT01-04
19	14X5鋁巴	(收吊輪)頂部墊巴	直口	98.0	4	DT-DB01

序號				
頂留				mm
底留				mm
企料底部開避位				mm
底橫料防水巴鋸去				mm
安裝扣碼				
安裝扣碼				
多點鎖芯型號：				
手柄型號：				
限位撐型號：				
T窗最大的開度：				
窗玉搭位數：				

門玉款	寬度(mm)	高度(mm)	雙/幅	撐長

大圖版次		本圖版	
		日期	

窗号	宽度 (W)	高度 (H)	數量	樓層
T3-F(SD-G07)	1320.0	2388.0	10 ~~9~~ 11	~~6F-28F~~ 6F-28F


圖號	T3-F(SD-G07)

名稱	吊趟門玉組裝圖	制圖	吳禕瑜	2020.04.21	修改			
材料		復核			日期			
顏色		批准			圖號	T3-F(SD-G07)		

EG-DWG3

美特鋁質 有限公司
MIDI Aluminium Fabricator Ltd.

工程號	J-837	地盤	觀塘裕民坊

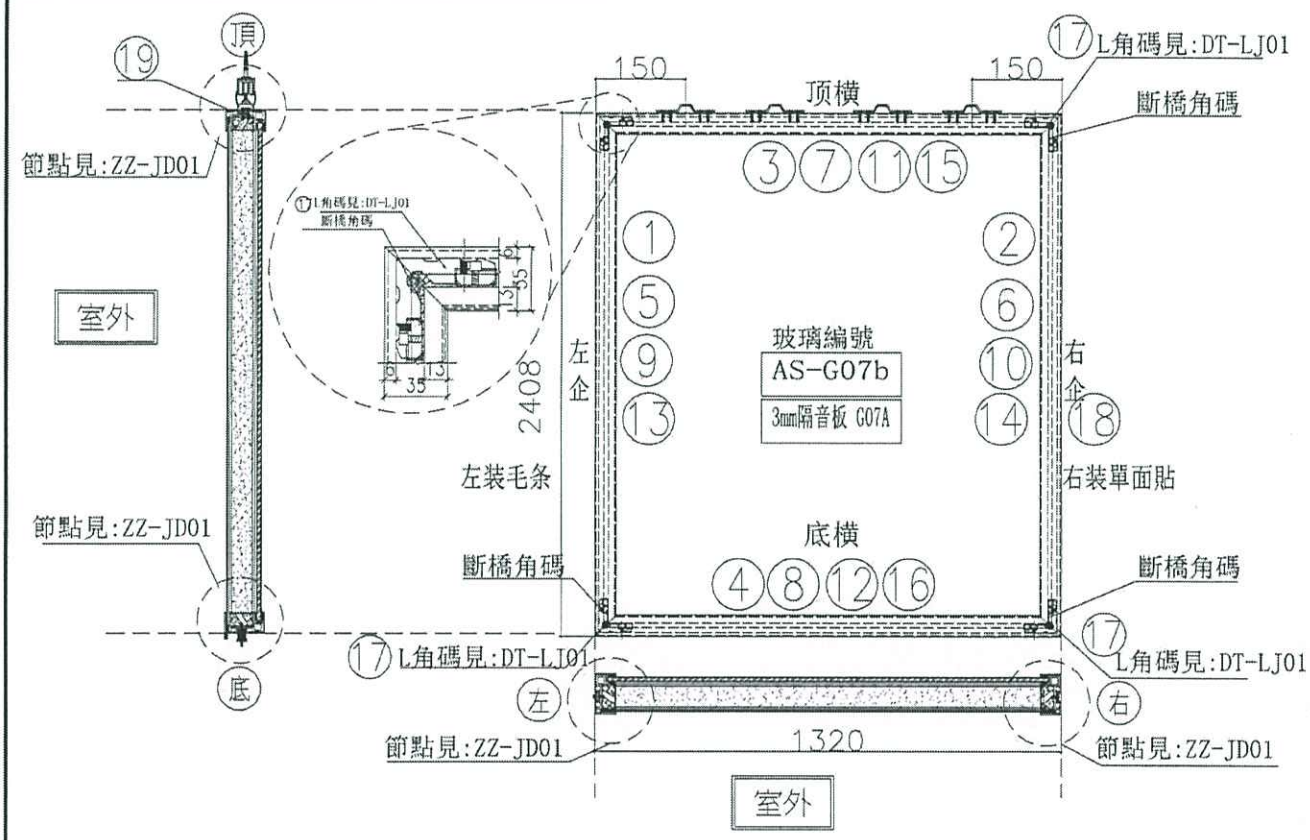

序號	模號	名稱	序號	長度	數量	物料編号
1	X85666	吊趟內框左企	直口	2402.0	1	DT-AL02-02
2	X85666	吊趟內框右企	直口	2402.0	1	DT-AL02-02
3	X85666	吊趟內框頂橫	直口	1314.0	1	DT-AL04-07
4	X85666	吊趟內框底橫	直口	1314.0	1	DT-AL06-07
5	X85665	吊趟外框左企	直口	2408.0	1	DT-AL01-02
6	X85665	吊趟外框右企	直口	2408.0	1	DT-AL01-02
7	X85665	吊趟外框頂橫	直口	1320.0	1	DT-AL03-07
8	X85665	吊趟外框底橫	直口	1320.0	1	DT-AL05-07
9						
10						
11						
12						
13		POMUTE(隔音內插板)	直口	2340.0	1	DT-CB02-01
14		POMUTE(隔音內插板)	直口	2340.0	1	DT-CB02-02
15		POMUTE(隔音內插板)	直口	1253.0	1	DT-CB07-03
16		POMUTE(隔音內插板)	直口	1253.0	1	DT-CB07-04
17	55X55X9角碼	L角碼加工圖	直口	11.5	4	DT-LJ01
18		毛條槽	直口	2408.0	1	DT-MT01-02
19	14X5鋁巴	(收吊輪) 頂部墊巴	直口	98.0	4	DT-DB01

序號				
頂留				mm
底留				mm
企料底部開避位				mm
底橫料防水巴鋸去				mm
安裝扣碼				
安裝扣碼				
多點鎖芯型號：				
手柄型號：				
限位撐型號：				
T窗最大的開度：				
窗玉搭位數：				

門玉款	寬度(mm)	高度(mm)	度/幅	撐長

大圖版次		本圖版	
		日期	

窗号	宽度 (W)	高度 (H)	数量	楼層
T3-F(SD-G07a)	1320.0	2408.0	~~7~~ 6	~~6F-28F~~

~~6-28F~~
6-28F


圖號 T3-F(SD-G07a)

名稱	吊趟門玉組裝圖	制圖	吳禕瑜	2020.04.21	修改			
材料		復核			日期			
顏色		批准			圖號	T3-F(SD-G07a)		

EG--DWG3

美特鋁質 有限公司
MIDI Aluminium Fabricator Ltd.

工程號	J-837	地盤	觀塘裕民坊

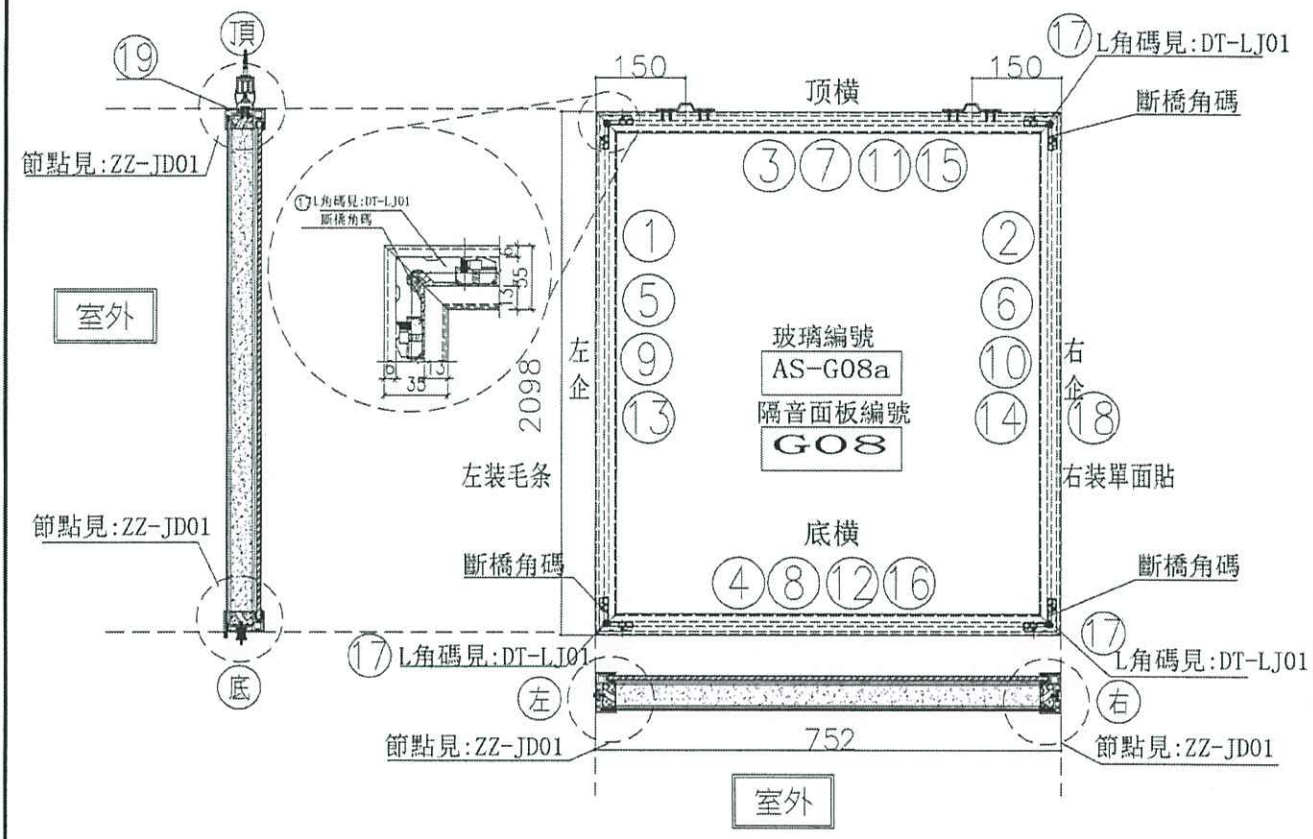

序號	模號	名稱	序號	長度	數量	物料編号
1	X85666	吊趟內框左企	直口	2092.0	1	DT-AL02-03
2	X85666	吊趟內框右企	直口	2092.0	1	DT-AL02-03
3	X85666	吊趟內框頂橫	直口	746.0	1	DT-AL04-02
4	X85666	吊趟內框底橫	直口	746.0	1	DT-AL06-02
5	X85665	吊趟外框左企	直口	2098.0	1	DT-AL01-03
6	X85665	吊趟外框右企	直口	2098.0	1	DT-AL01-03
7	X85665	吊趟外框頂橫	直口	752.0	1	DT-AL03-02
8	X85665	吊趟外框底橫	直口	752.0	1	DT-AL05-02
9		隔音板用U槽	直口	2062.0	1	DT-UC03-01
10		隔音板用U槽	直口	2062.0	1	DT-UC03-02
11		隔音板用U槽	直口	737.0	1	DT-UC02-03
12		隔音板用U槽	直口	737.0	1	DT-UC02-04
13		POMUTE(隔音內插板)	直口	2030.0	1	DT-CB03-01
14		POMUTE(隔音內插板)	直口	2030.0	1	DT-CB03-02
15		POMUTE(隔音內插板)	直口	685.0	1	DT-CB02-03
16		POMUTE(隔音內插板)	直口	685.0	1	DT-CB02-04
17	55X55X9角碼	L角碼加工圖	直口	11.5	4	DT-LJ01
18		毛條槽	直口	2098.0	1	DT-MT01-03
19	14X5鋁巴	（收吊輪）頂部墊巴	直口	98.0	2	DT-DB01

序號				
頂留				mm
底留				mm
企料底部開避位				mm
底橫料防水巴鋸去				mm
安裝扣碼				
安裝扣碼				
多點鎖芯型號：				
手柄型號：				
限位撐型號：				
T窩最大的闊度：				
窗玉揸位數：				

門玉款	寬度(mm)	高度(mm)	隻/幅	撐長

大圖版次		本圖版	
		日期	

窗号	宽度（W）	高度（H）	数量	楼層
T3-F(SD-G08)	752.0	2098.0	~~8~~ 5	6B-39F
			21	


圖號 T3-F(SD-G08)

名稱	吊趟門玉組裝圖	制圖	吳禕瑜	2020.04.21	修改			
材料		復核			日期			
顏色		批准			圖號	T3-F(SD-G08)		

EG-DWG3

美特鋁質 有限公司
MIDI Aluminium Fabricator Ltd.

工程號	J-837	地盤	觀塘裕民坊

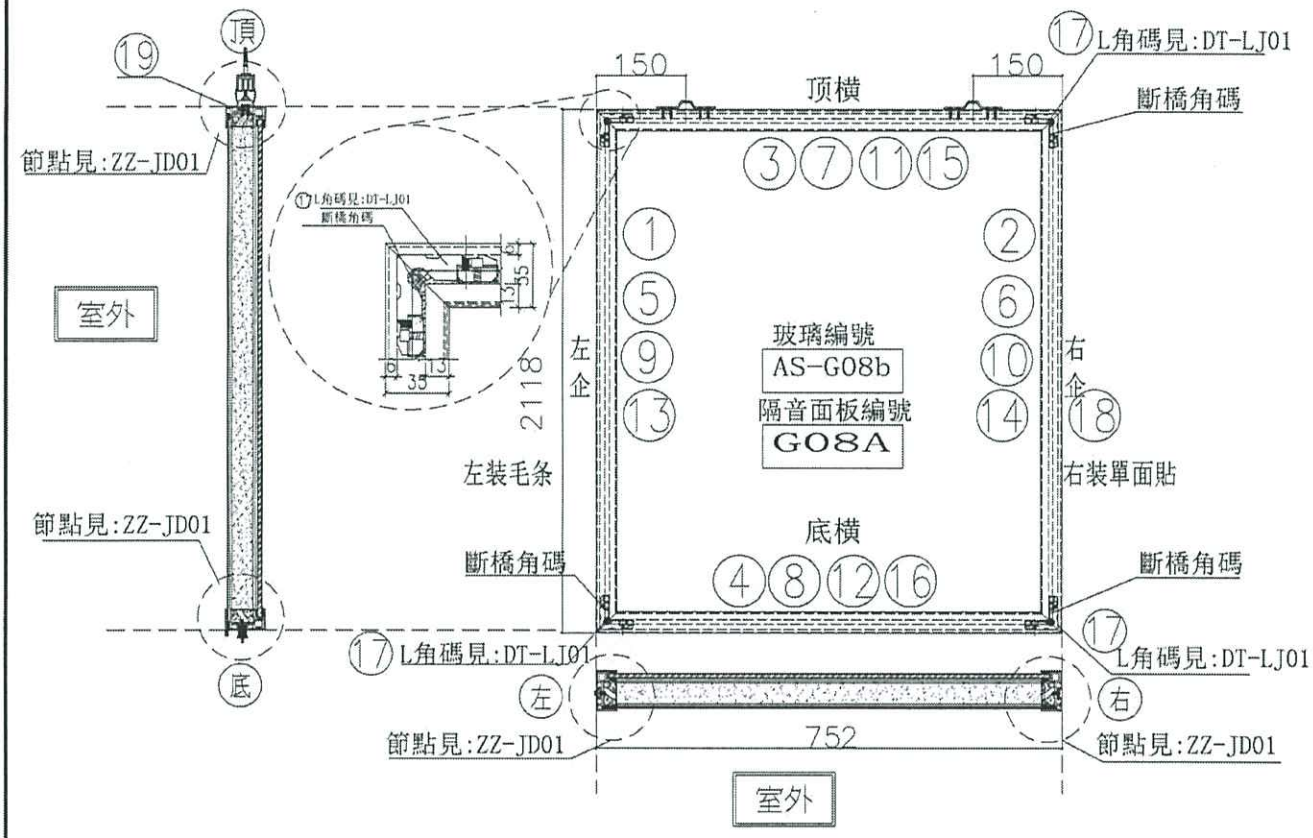

序號	模號	名稱	序號	長度	數量	物料編号
1	X85666	吊趟內框左企	直口	2112.0	1	DT-AL02-01
2	X85666	吊趟內框右企	直口	2112.0	1	DT-AL02-01
3	X85666	吊趟內框頂橫	直口	746.0	1	DT-AL04-02
4	X85666	吊趟內框底橫	直口	746.0	1	DT-AL06-02
5	X85665	吊趟外框左企	直口	2118.0	1	DT-AL01-01
6	X85665	吊趟外框右企	直口	2118.0	1	DT-AL01-01
7	X85665	吊趟外框頂橫	直口	752.0	1	DT-AL03-02
8	X85665	吊趟外框底橫	直口	752.0	1	DT-AL05-02
9		隔音板用U槽	直口	2082.0	1	DT-UC01-01
10		隔音板用U槽	直口	2082.0	1	DT-UC01-02
11		隔音板用U槽	直口	737.0	1	DT-UC02-03
12		隔音板用U槽	直口	737.0	1	DT-UC02-04
13		POMUTE(隔音內插板)	直口	2050.0	1	DT-CB01-01
14		POMUTE(隔音內插板)	直口	2050.0	1	DT-CB01-02
15		POMUTE(隔音內插板)	直口	685.0	1	DT-CB02-03
16		POMUTE(隔音內插板)	直口	685.0	1	DT-CB02-04
17	55X55X9角碼	L角碼加工圖	直口	11.5	4	DT-LJ01
18		毛條槽	直口	2118.0	1	DT-MT01-01
19	14X5鋁巴	（收吊輪）頂部墊巴	直口	98.0	2	DT-DB01

序號				
頂留				mm
底留				mm
企料底部開避位				mm
底橫料防水巴鋸去				mm
安裝扣碼				
安裝扣碼				
多點鎖芯型號：				
手柄型號：				
限位撐型號：				
T窗最大的開度：				
窗玉搭位數：				

門玉款	寬度(mm)	高度(mm)	隻/幅	撐長

大圖版次		本圖版	
		日期	

窗号	宽度（W）	高度（H）	數量	樓層
T3-F(SD-G08a)	752.0	2118.0	18 6	6P-39F

6-20F


圖號	T3-F(SD-G08a)

名稱	吊趟門玉組裝圖	制圖	吳禕瑜	2020.04.21	修改			
材料		復核			日期			
顏色		批准			圖號	T3-F(SD-G08a)		

EG-DWG3

美特鋁質 有限公司
MIDI Aluminium Fabricator Ltd.

工程號	J-837	地盤	觀塘裕民坊

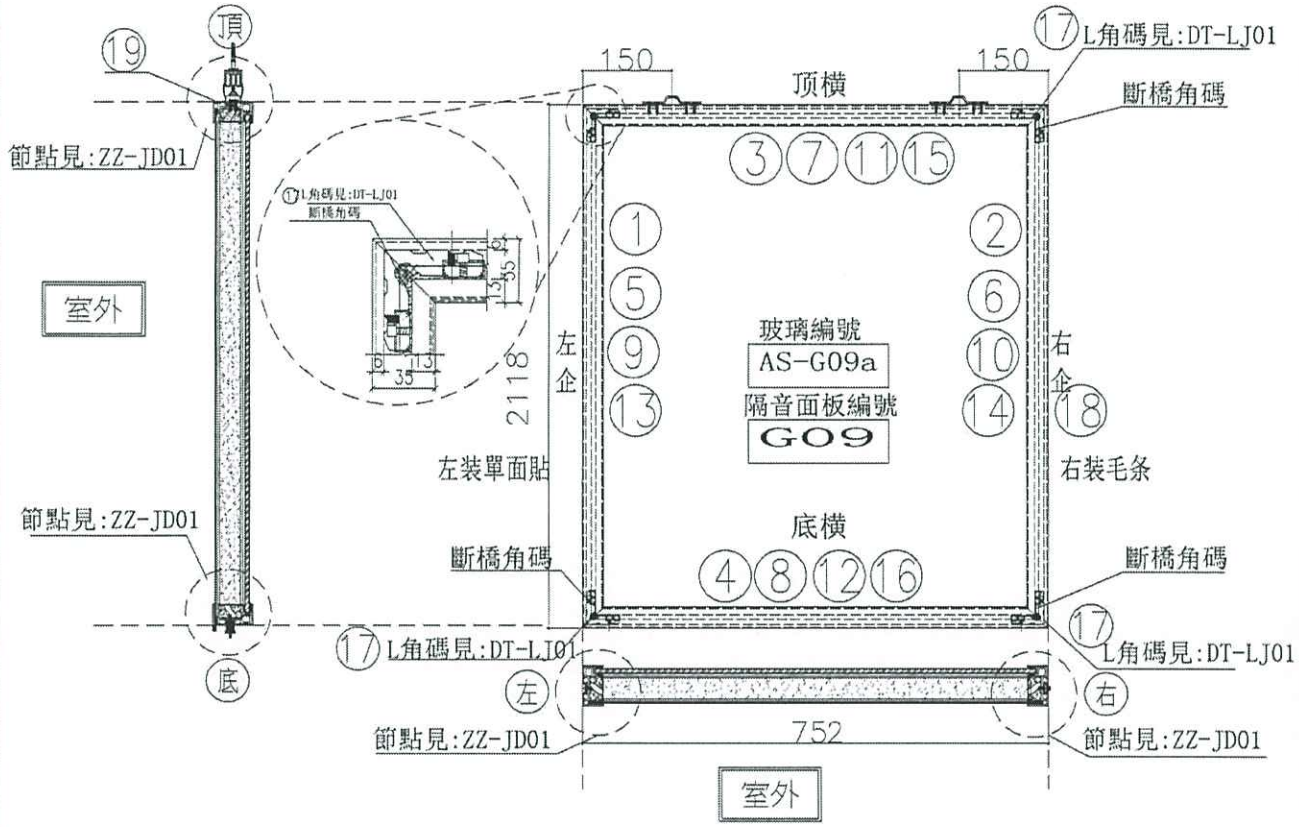

序號	模號	名稱	序號	長度	數量	物料編号
1	X85666	吊趟內框左企	直口	2112.0	1	DT-AL02-01
2	X85666	吊趟內框右企	直口	2112.0	1	DT-AL02-01
3	X85666	吊趟內框頂橫	直口	746.0	1	DT-AL04-02
4	X85666	吊趟內框底橫	直口	746.0	1	DT-AL06-02
5	X85665	吊趟外框左企	直口	2118.0	1	DT-AL01-01
6	X85665	吊趟外框右企	直口	2118.0	1	DT-AL01-01
7	X85665	吊趟外框頂橫	直口	752.0	1	DT-AL03-02
8	X85665	吊趟外框底橫	直口	752.0	1	DT-AL05-02
9		隔音板用U槽	直口	2082.0	1	DT-UC01-01
10		隔音板用U槽	直口	2082.0	1	DT-UC01-02
11		隔音板用U槽	直口	737.0	1	DT-UC02-03
12		隔音板用U槽	直口	737.0	1	DT-UC02-04
13		POMUTE(隔音內插板)	直口	2050.0	1	DT-CB01-01
14		POMUTE(隔音內插板)	直口	2050.0	1	DT-CB01-02
15		POMUTE(隔音內插板)	直口	685.0	1	DT-CB02-03
16		POMUTE(隔音內插板)	直口	685.0	1	DT-CB02-04
17	55X55X9角碼	L角碼加工圖	直口	11.5	4	DT-LJ01
18		毛條槽	直口	2118.0	1	DT-MT01-01
19	14X5鋁巴	（收吊輪）頂部墊巴	直口	98.0	2	DT-DB01

序號				
頂留				mm
底留				mm
企料底部開避位				mm
底橫料防水巴鋸去				mm
安裝扣碼				
安裝扣碼				
多點鎖芯型號：				
手柄型號：				
限位撐型號：				
T窗最大的開度：				
窗玉搭位數：				

門玉款	寬度(mm)	高度(mm)	隻/幅	撐長

大圖版次		本圖版	
		日期	

窗号	寬度（W）	高度（H）	數量	樓層
T3-F(SD-G09)	752.0	2118.0	~~10~~ 6	~~6F-40F~~ 6-20F


圖號 T3-F(SD-G09)

名稱	吊趟門玉組裝圖	制圖	吳禕瑜	2020.04.21	修改			
材料		復核			日期			
顏色		批准			圖號	T3-F(SD-G09)		

EG-DWG3

美特鋁質 有限公司
MIDI Aluminium Fabricator Ltd.

工程號	J-837	地盤	觀塘裕民坊

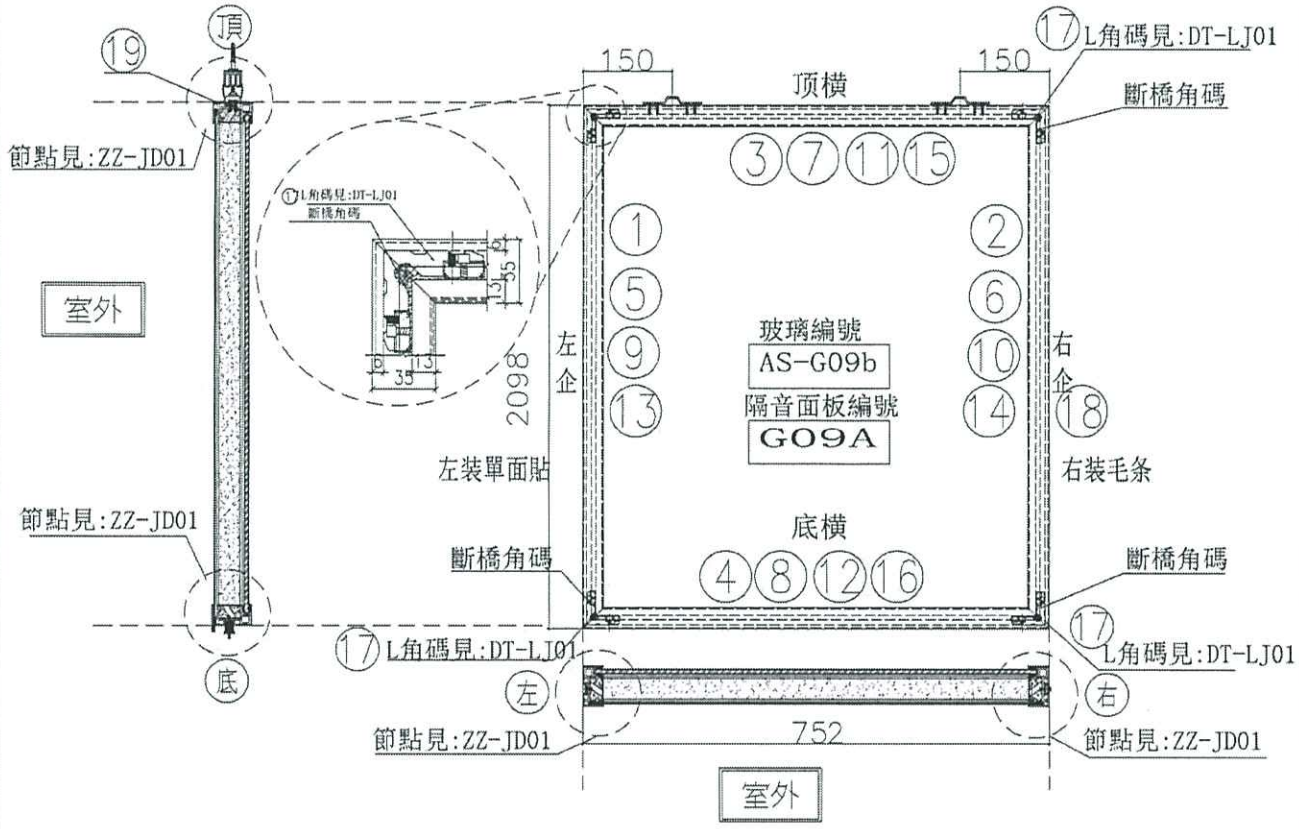

序號	模號	名稱	序號	長度	數量	物料編号
1	X85666	吊趟內框左企	直口	2092.0	1	DT-AL02-03
2	X85666	吊趟內框右企	直口	2092.0	1	DT-AL02-03
3	X85666	吊趟內框頂橫	直口	746.0	1	DT-AL04-02
4	X85666	吊趟內框底橫	直口	746.0	1	DT-AL06-02
5	X85665	吊趟外框左企	直口	2098.0	1	DT-AL01-03
6	X85665	吊趟外框右企	直口	2098.0	1	DT-AL01-03
7	X85665	吊趟外框頂橫	直口	752.0	1	DT-AL03-02
8	X85665	吊趟外框底橫	直口	752.0	1	DT-AL05-02
9		隔音板用U槽	直口	2062.0	1	DT-UC03-01
10		隔音板用U槽	直口	2062.0	1	DT-UC03-02
11		隔音板用U槽	直口	737.0	1	DT-UC02-03
12		隔音板用U槽	直口	737.0	1	DT-UC02-04
13		POMUTE(隔音內插板)	直口	2030.0	1	DT-CB03-01
14		POMUTE(隔音內插板)	直口	2030.0	1	DT-CB03-02
15		POMUTE(隔音內插板)	直口	685.0	1	DT-CB02-03
16		POMUTE(隔音內插板)	直口	685.0	1	DT-CB02-04
17	55X55X9角碼	L角碼加工圖	直口	11.5	4	DT-LJ01
18		毛條槽	直口	2098.0	1	DT-MT01-03
19	14X5鋁巴	（收吊輪）頂部墊巴	直口	98.0	2	DT-DB01

序號				
頂留				mm
底留				mm
企料底部開避位				mm
底橫料防水巴鋸去				mm
安裝扣碼				
安裝扣碼				
多點鎖芯型號：				
手柄型號：				
限位撐型號：				
T窗最大的開度：				
窗玉搭位數：				

門玉款	寬度(mm)	高度(mm)	隻/扇	撐長

大圖版次		本圖版	
		日期	

窗号	宽度（W）	高度（H）	數量	樓層
T3-F(SD-G09a)	752.0	2098.0	~~9~~ 5	~~6F-40F~~
				~~22樓~~

圖號 T3-F(SD-G09a)

L-7-17


7-4017

名稱	吊趟門玉組裝圖	制圖	吳偉瑜	2020.04.21	修改			
材料		復核			日期			
顏色		批准			圖號	T3-F(SD-G09a)		

EG-DWG3

美特鋁質 有限公司
MIDI Aluminium Fabricator Ltd.

工程號	J-837	地盤	觀塘裕民坊

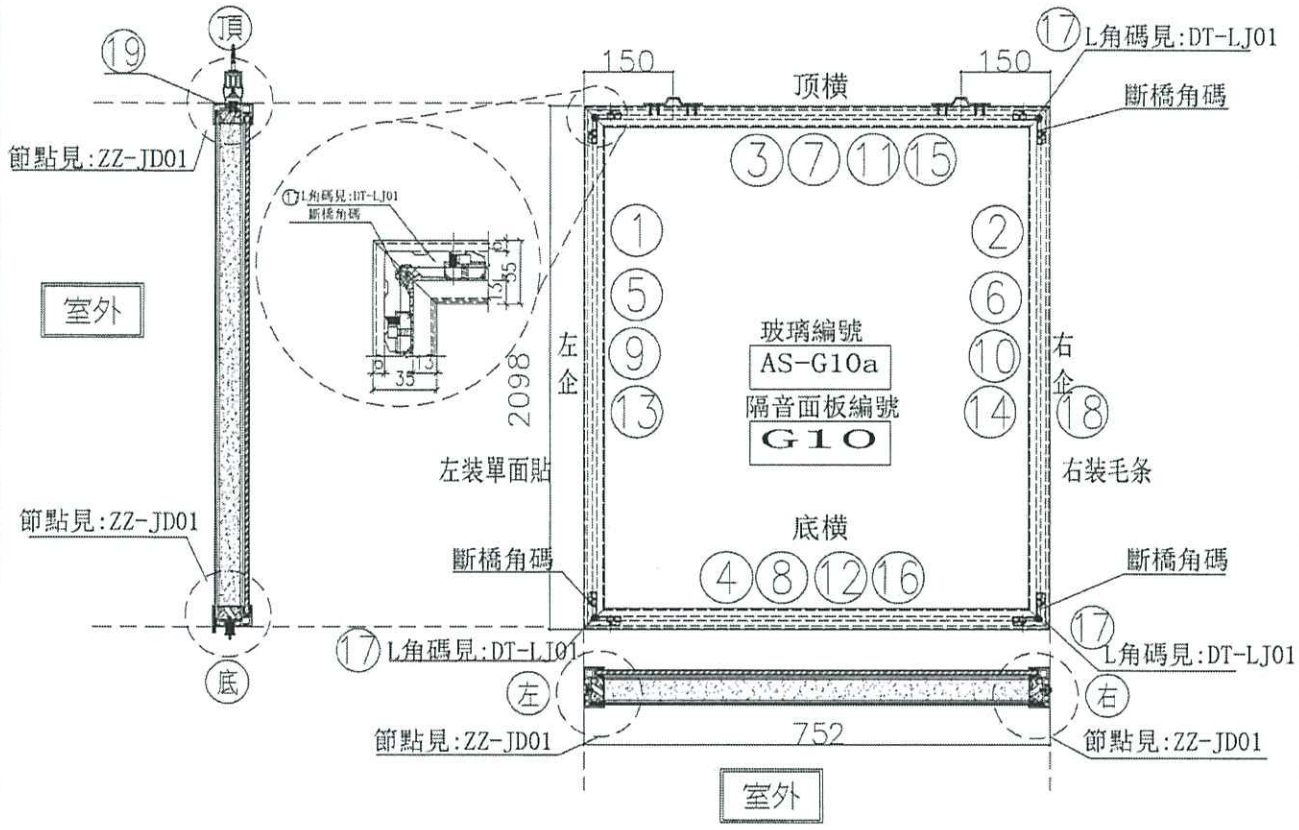

序號	模號	名稱	序號	長度	數量	物料編号
1	X85666	吊趟內框左企	直口	2092.0	1	DT-AL02-03
2	X85666	吊趟內框右企	直口	2092.0	1	DT-AL02-03
3	X85666	吊趟內框頂橫	直口	746.0	1	DT-AL04-02
4	X85666	吊趟內框底橫	直口	746.0	1	DT-AL06-02
5	X85665	吊趟外框左企	直口	2098.0	1	DT-AL01-03
6	X85665	吊趟外框右企	直口	2098.0	1	DT-AL01-03
7	X85665	吊趟外框頂橫	直口	752.0	1	DT-AL03-02
8	X85665	吊趟外框底橫	直口	752.0	1	DT-AL05-02
9		隔音板用U槽	直口	2062.0	1	DT-UC03-01
10		隔音板用U槽	直口	2062.0	1	DT-UC03-02
11		隔音板用U槽	直口	737.0	1	DT-UC02-03
12		隔音板用U槽	直口	737.0	1	DT-UC02-04
13		POMUTE(隔音內插板)	直口	2030.0	1	DT-CB03-01
14		POMUTE(隔音內插板)	直口	2030.0	1	DT-CB03-02
15		POMUTE(隔音內插板)	直口	685.0	1	DT-CB02-03
16		POMUTE(隔音內插板)	直口	685.0	1	DT-CB02-04
17	55X55X9角碼	L角碼加工圖	直口	11.5	4	DT-LJ01
18		毛條槽	直口	2098.0	1	DT-MT01-03
19	14X5鋁巴	（收吊輪）頂部墊巴	直口	98.0	2	DT-DB01

序號				
頂留				mm
底留				mm
企料底部開避位				mm
底橫料防水巴鋸去				mm
安裝扣碼				
安裝扣碼				
多點鎖芯型號：				
手柄型號：				
限位撐型號：				
T窗最大的開度：				
窗玉搭位數：				

門玉款	寬度(mm)	高度(mm)	隻/幅	撐長

大圖版次		本圖版	
		日期	

窗号	宽度 (W)	高度 (H)	数量	楼層
T3-M(SD-G10)	752.0	2098.0	6/5	7F-31F
			12	

7-30F
7-31F


圖號 T3-M(SD-G10)

名稱	吊趟門玉組裝圖	制圖	吳禕瑜	2020.04.21	修改	
材料		復核			日期	
顏色		批准			圖號	T3-M(SD-G10)

EG-DWG3

美特鋁質 有限公司
MIDI Aluminium Fabricator Ltd.

工程號	J-837	地盤	觀塘裕民坊

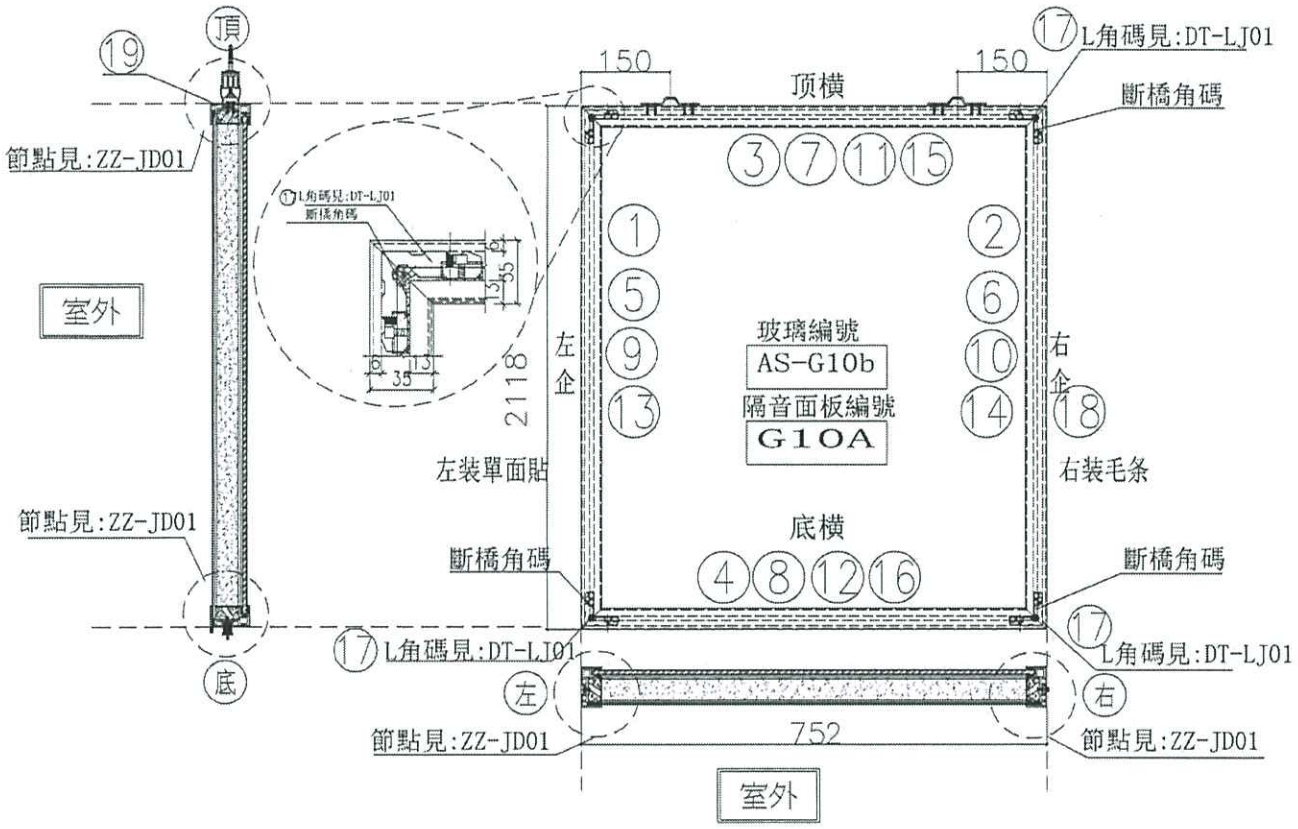

序號	模號	名稱	序號	長度	數量	物料編号
1	X85666	吊趟內框左企	直口	2112	1	DT-AL02-01
2	X85666	吊趟內框右企	直口	2112	1	DT-AL02-01
3	X85666	吊趟內框頂橫	直口	746.0	1	DT-AL04-02
4	X85666	吊趟內框底橫	直口	746.0	1	DT-AL06-02
5	X85665	吊趟外框左企	直口	2118	1	DT-AL01-01
6	X85665	吊趟外框右企	直口	2118	1	DT-AL01-01
7	X85665	吊趟外框頂橫	直口	752.0	1	DT-AL03-02
8	X85665	吊趟外框底橫	直口	752.0	1	DT-AL05-02
9		隔音板用U槽	直口	2082	1	DT-UC01-01
10		隔音板用U槽	直口	2082	1	DT-UC01-02
11		隔音板用U槽	直口	737.0	1	DT-UC02-03
12		隔音板用U槽	直口	737.0	1	DT-UC02-04
13		POMUTE(隔音內插板)	直口	2056	1	DT-CB01-01
14		POMUTE(隔音內插板)	直口	2059	1	DT-CB01-02
15		POMUTE(隔音內插板)	直口	685.0	1	DT-CB02-03
16		POMUTE(隔音內插板)	直口	685.0	1	DT-CB02-04
17	55X55X9角碼	L角碼加工圖	直口	11.5	4	DT-LJ01
18		毛條槽	直口	2118	1	DT-MT01-01
19	14X5鋁巴	(收吊輪)頂部墊巴	直口	98.0	2	DT-DB01

序號				
頂留				mm
底留				mm
企料底部開避位				mm
底橫料防水巴鋸去				mm
安裝扣碼				
安裝扣碼				
多點鎖芯型號:				
手柄型號:				
限位撐型號:				
T窗最大的闊度:				
窗玉搭位數:				

門玉款	寬度(mm)	高度(mm)	雙/單	撐長


大圖版次		本圖版		
		日期		
窗号	**寬度 (W)**	**高度 (H)**	**數量**	**樓層**
T3-M(SD-G10a)	752.0	~~2186.0~~ 2118	~~13~~ 7	~~7F-31F~~ 7-24F
圖號	T3-M(SD-G10a)			

名稱	吊趟門玉組裝圖	制圖	吳禕瑜	2020.04.21	修改			
材料		復核			日期			
顏色		批准			圖號	T3-M(SD-G10a)		

EG-DWG3

美特鋁質 有限公司
MIDI Aluminium Fabricator Ltd.

工程號	J-837	地盤	觀塘裕民坊

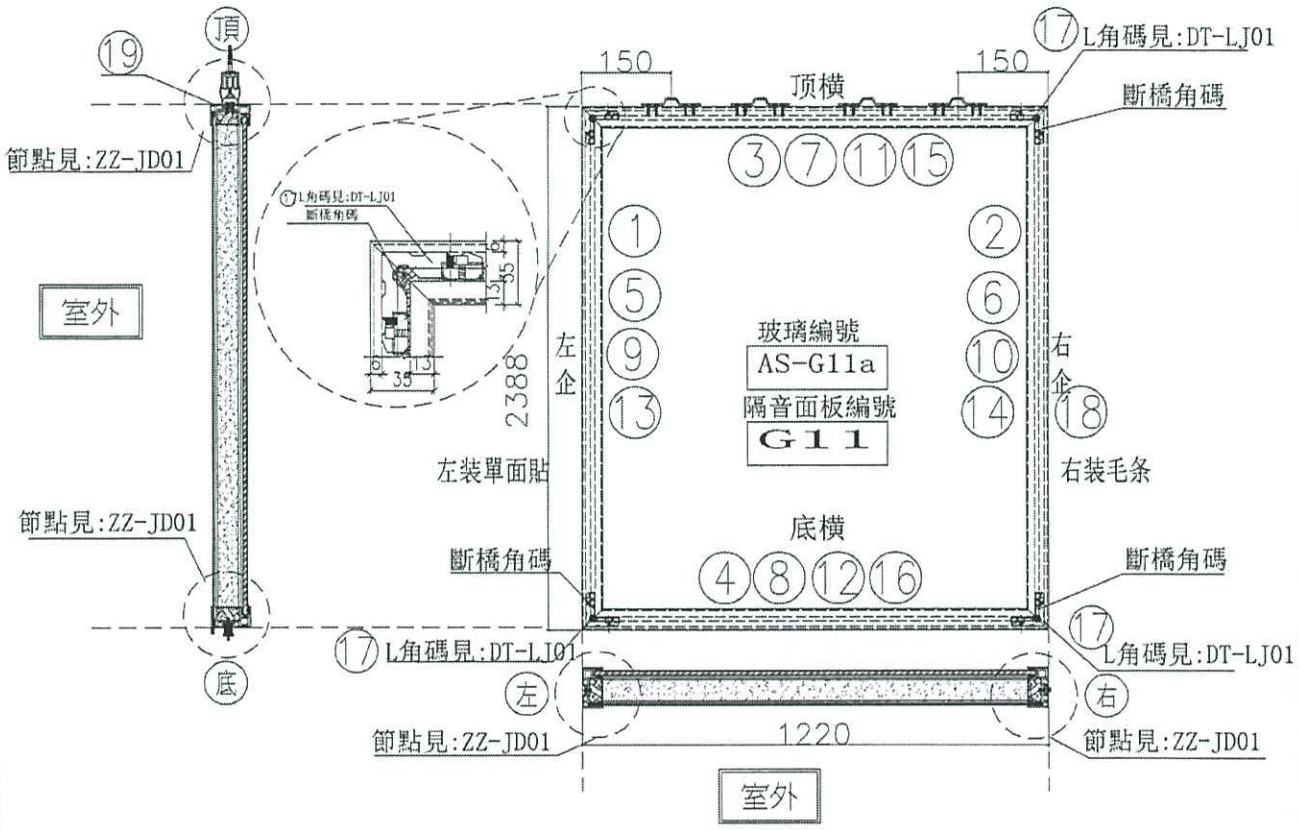

序號	模號	名稱	序號	長度	數量	物料編号
1	X85666	吊趟內框左企	直口	2382.0	1	DT-AL02-04
2	X85666	吊趟內框右企	直口	2382.0	1	DT-AL02-04
3	X85666	吊趟內框頂橫	直口	1214.0	1	DT-AL04-06
4	X85666	吊趟內框底橫	直口	1214.0	1	DT-AL06-06
5	X85665	吊趟外框左企	直口	2388.0	1	DT-AL01-04
6	X85665	吊趟外框右企	直口	2388.0	1	DT-AL01-04
7	X85665	吊趟外框頂橫	直口	1220.0	1	DT-AL03-06
8	X85665	吊趟外框底橫	直口	1220.0	1	DT-AL05-06
9		隔音板用U槽	直口	2352.0	1	DT-UC04-01
10		隔音板用U槽	直口	2352.0	1	DT-UC04-02
11		隔音板用U槽	直口	1205.0	1	DT-UC06-03
12		隔音板用U槽	直口	1205.0	1	DT-UC06-04
13		POMUTE(隔音內插板)	直口	2320.0	1	DT-CB04-01
14		POMUTE(隔音內插板)	直口	2320.0	1	DT-CB04-02
15		POMUTE(隔音內插板)	直口	1153.0	1	DT-CB06-03
16		POMUTE(隔音內插板)	直口	1153.0	1	DT-CB06-04
17	55X55X9角碼	L角碼加工圖	直口	11.5	4	DT-LJ01
18		毛條槽	直口	2388.0	1	DT-MT01-04
19	14X5鋁巴	（收吊輪）頂部墊巴	直口	98.0	4	DT-DB01

序號				
頂留				mm
底留				mm
企料底部開避位				mm
底橫料防水巴鋸去				mm
安裝扣碼				
安裝扣碼				
多點鎖芯型號：				
手柄型號：				
限位撐型號：				
T窗最大的開度：				
窗玉搭位數：				

門玉款	寬度(mm)	高度(mm)	隻/幅	撐長

大圖版次		本圖版	
		日期	

窗号	寬度（W）	高度（H）	數量	樓層
T3-M(SD-G11)	1220.0	2388.0	~~3~~ 4	~~2F-31F~~

~~7-20/7~~
7-30/7


圖號 T3-M(SD-G11)

名稱	吊趟門玉組裝圖	制圖	吳禕瑜	2020.04.21	修改			
材料		復核			日期			
顏色		批准			圖號	T3-M(SD-G11)		

EG-DWG3

美特鋁質 有限公司
MIDI Aluminium Fabricator Ltd.

工程號	J-837	地盤	觀塘裕民坊

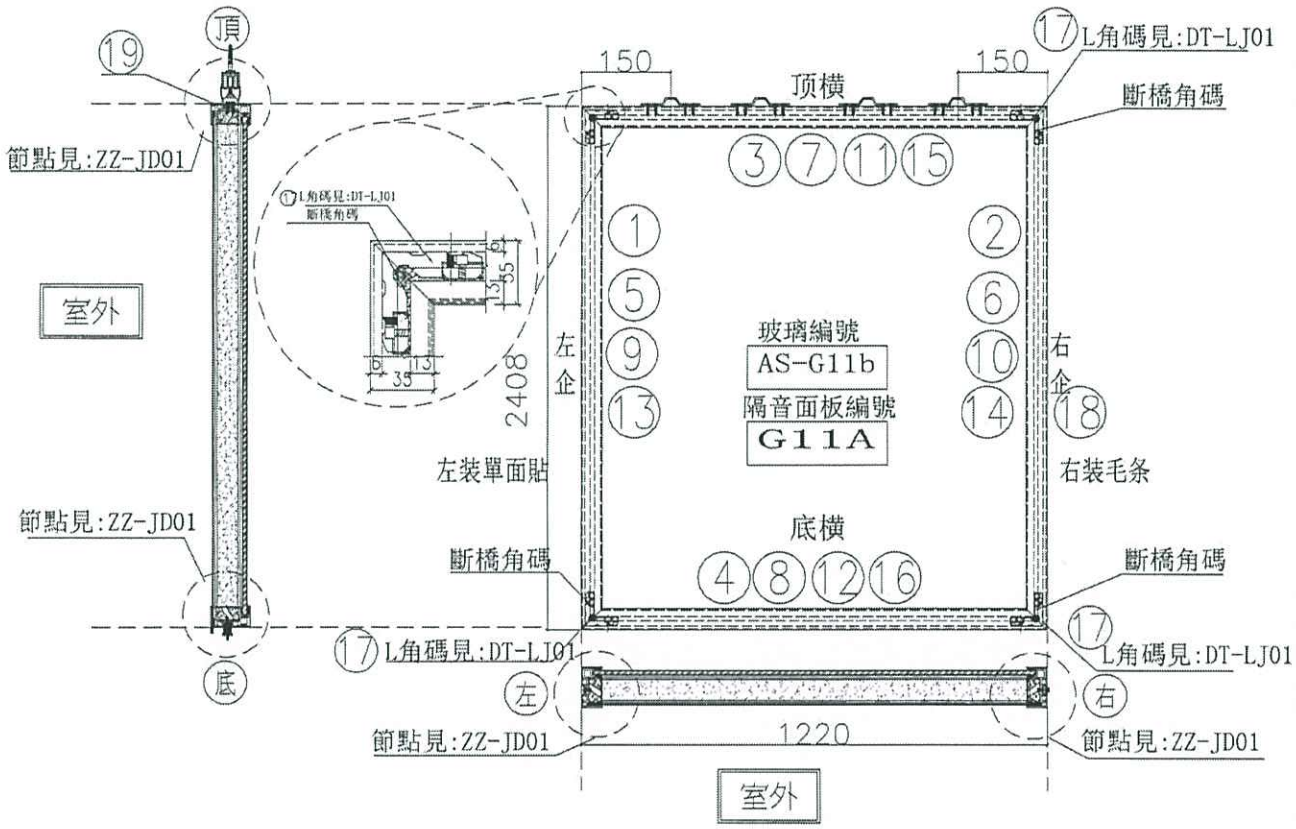

序號	模號	名稱	序號	長度	數量	物料編号
1	X85666	吊趟內框左企	直口	2402.0	1	DT-AL02-02
2	X85666	吊趟內框右企	直口	2402.0	1	DT-AL02-02
3	X85666	吊趟內框頂橫	直口	1214.0	1	DT-AL04-06
4	X85666	吊趟內框底橫	直口	1214.0	1	DT-AL06-06
5	X85665	吊趟外框左企	直口	2408.0	1	DT-AL01-02
6	X85665	吊趟外框右企	直口	2408.0	1	DT-AL01-02
7	X85665	吊趟外框頂橫	直口	1220.0	1	DT-AL03-06
8	X85665	吊趟外框底橫	直口	1220.0	1	DT-AL05-06
9		隔音板用U槽	直口	2372.0	1	DT-UC02-01
10		隔音板用U槽	直口	2372.0	1	DT-UC02-02
11		隔音板用U槽	直口	1205.0	1	DT-UC06-03
12		隔音板用U槽	直口	1205.0	1	DT-UC06-04
13		POMUTE(隔音內插板)	直口	2340.0	1	DT-CB02-01
14		POMUTE(隔音內插板)	直口	2340.0	1	DT-CB02-02
15		POMUTE(隔音內插板)	直口	1153.0	1	DT-CB06-03
16		POMUTE(隔音內插板)	直口	1153.0	1	DT-CB06-04
17	55X55X9角碼	L角碼加工圖	直口	11.5	4	DT-LJ01
18		毛條槽	直口	2408.0	1	DT-MT01-02
19	14X5鋁巴	（收吊輪）頂部墊巴	直口	98.0	4	DT-DB01

序號				
頂留				mm
底留				mm
企料底部開避位				mm
底橫料防水巴鋸去				mm
安裝扣碼				
安裝扣碼				
多點鎖芯型號：				
手柄型號：				
限位撐型號：				
T窗最大的開度：				
窗玉指位數：				

門玉款	寬度(mm)	高度(mm)	隻/幅	撐長

大圖版次		本圖版	
		日期	

窗号	宽度（W）	高度（H）	數量	樓層
T3-M(SD-G11a)	1220.0	2408.0	~~16~~ 8	~~7F-31F~~ 1-2/F
			14	7-30/F


圖號 T3-M(SD-G11a)

名稱	吊趟門玉組裝圖	制圖	吳緯瑜	2020.04.21	修改			
材料		復核			日期			
顏色		批准			圖號	T3-M(SD-G11a)		

EG-DWG3

美特鋁質 有限公司
MIDI Aluminium Fabricator Ltd.

工程號	J-837	地盤	觀塘裕民坊

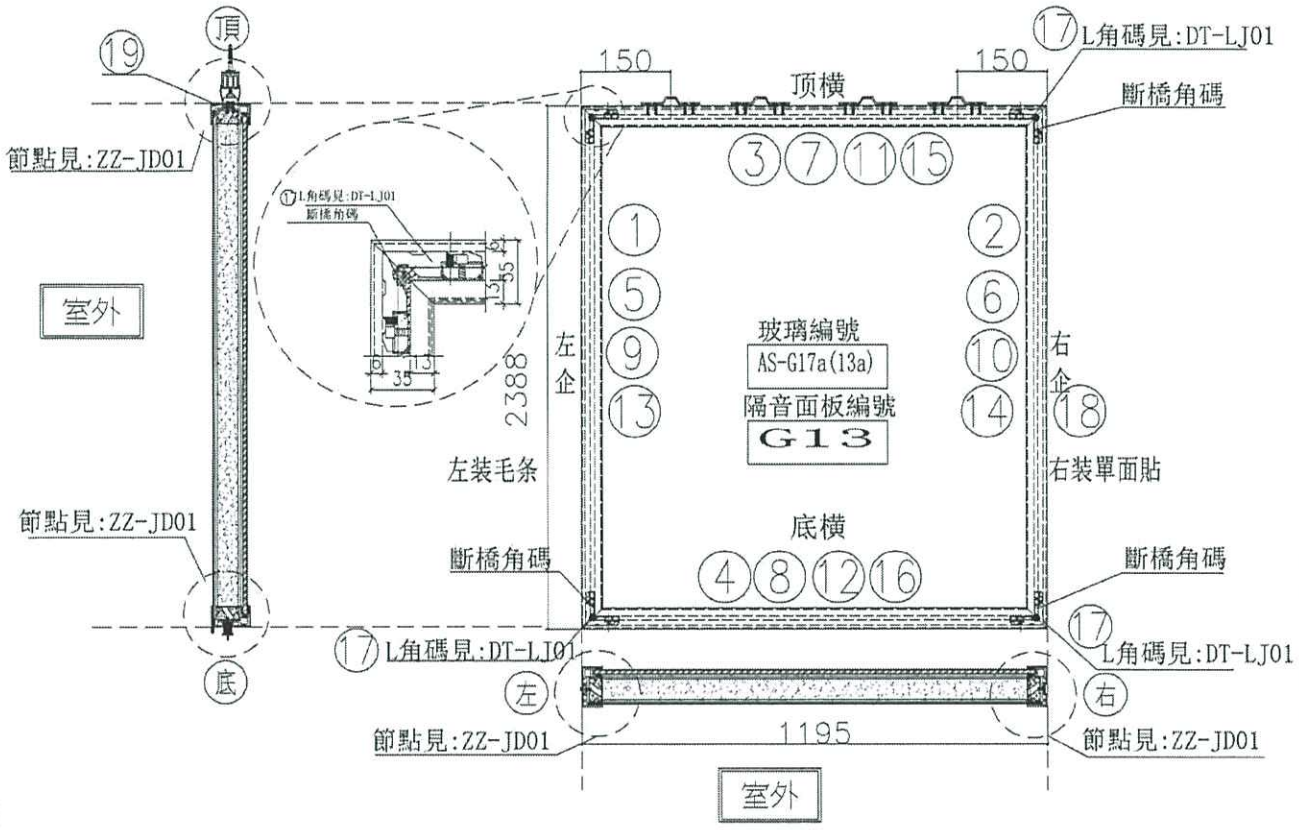

序號	模號	名稱	序號	長度	數量	物料編号
1	X85666	吊趟內框左企	直口	2382.0	1	DT-AL02-04
2	X85666	吊趟內框右企	直口	2382.0	1	DT-AL02-04
3	X85666	吊趟內框頂橫	直口	1189.0	1	DT-AL04-13
4	X85666	吊趟內框底橫	直口	1189.0	1	DT-AL06-13
5	X85665	吊趟外框左企	直口	2388.0	1	DT-AL01-04
6	X85665	吊趟外框右企	直口	2388.0	1	DT-AL01-04
7	X85665	吊趟外框頂橫	直口	1195.0	1	DT-AL03-13
8	X85665	吊趟外框底橫	直口	1195.0	1	DT-AL05-13
9		隔音板用U槽	直口	2352.0	1	DT-UC04-01
10		隔音板用U槽	直口	2352.0	1	DT-UC04-02
11		隔音板用U槽	直口	1180.0	1	DT-UC13-03
12		隔音板用U槽	直口	1180.0	1	DT-UC13-04
13		POMUTE(隔音內插板)	直口	2320.0	1	DT-CB04-01
14		POMUTE(隔音內插板)	直口	2320.0	1	DT-CB04-02
15		POMUTE(隔音內插板)	直口	1128.0	1	DT-CB13-03
16		POMUTE(隔音內插板)	直口	1128.0	1	DT-CB13-04
17	55X55X9角碼	L角碼加工圖	直口	11.5	4	DT-LJ01
18		毛條槽	直口	2388.0	1	DT-MT01-04
19	14X5鋁巴	(收吊輪)頂部墊巴	直口	98.0	4	DT-DB01

序號				
頂留				mm
底留				mm
企料底部開避位				mm
底橫料防水巴鋸去				mm
安裝扣碼				
安裝扣碼				
多點鎖芯型號：				
手柄型號：				
限位撐型號：				
T窗最大的開度：				
窗玉搭位數：				

門玉款	寬度(mm)	高度(mm)	隻/幅	撐長

大圖版次		本圖版	
		日期	

窗号	寬度 (W)	高度 (H)	數量	樓層
T5-B(SD-G13)	1195.0	2388.0	~~6~~ ~~5~~ 7	10F-21F

圖號 T5-B(SD-G13)


18-2017
10-2017

名稱	吊趟門玉組裝圖	制圖	吳禕瑜	2020.04.21	修改	
材料		復核			日期	
顏色		批准			圖號	T5-B(SD-G13)

EG-DWG3

美特鋁質 有限公司
MIDI Aluminium Fabricator Ltd.

工程號	J-837	地盤	觀塘裕民坊

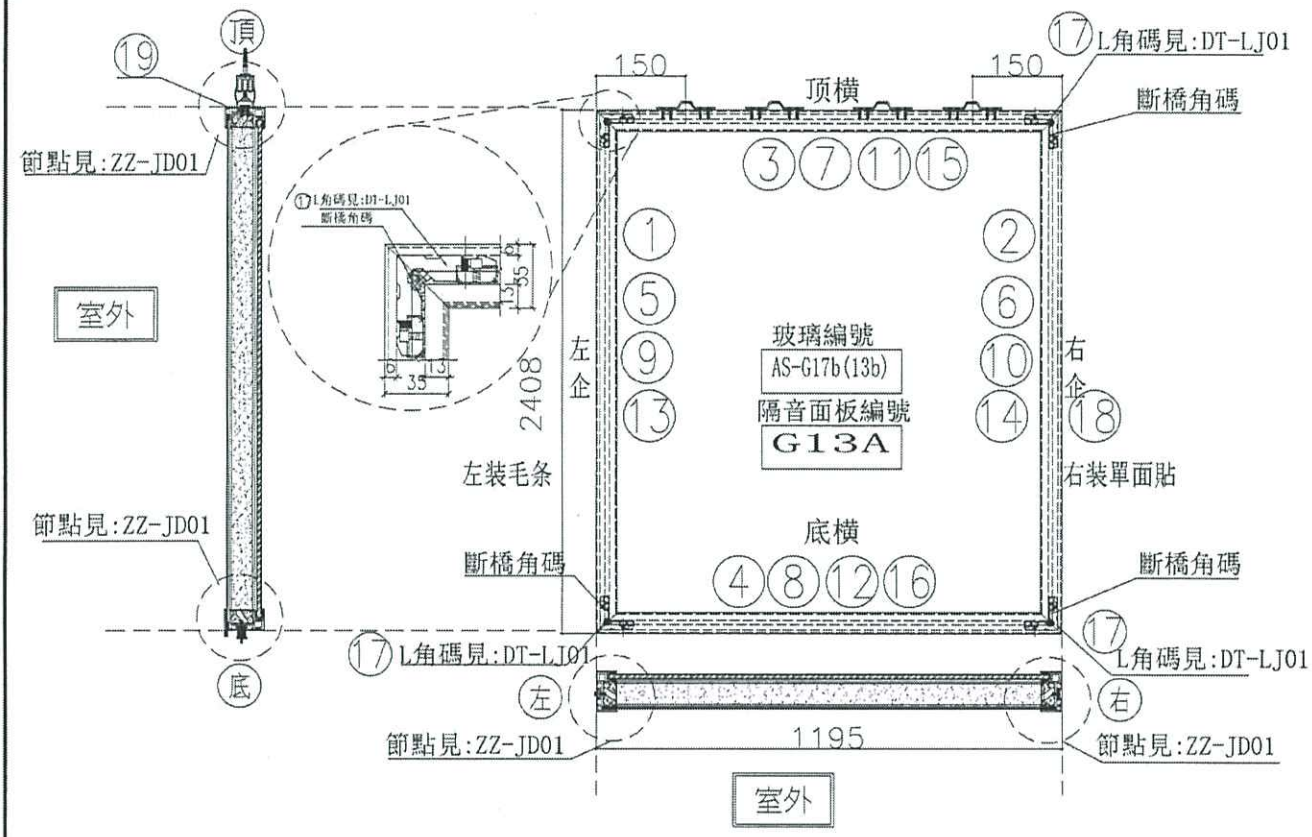

序號	模號	名稱	序號	長度	數量	物料編号
1	X85666	吊趟內框左企	直口	2402.0	1	DT-AL02-02
2	X85666	吊趟內框右企	直口	2402.0	1	DT-AL02-02
3	X85666	吊趟內框頂橫	直口	1189.0	1	DT-AL04-13
4	X85666	吊趟內框底橫	直口	1189.0	1	DT-AL06-13
5	X85665	吊趟外框左企	直口	2408.0	1	DT-AL01-02
6	X85665	吊趟外框右企	直口	2408.0	1	DT-AL01-02
7	X85665	吊趟外框頂橫	直口	1195.0	1	DT-AL03-13
8	X85665	吊趟外框底橫	直口	1195.0	1	DT-AL05-13
9		隔音板用U槽	直口	2372.0	1	DT-UC02-01
10		隔音板用U槽	直口	2372.0	1	DT-UC02-02
11		隔音板用U槽	直口	1180.0	1	DT-UC13-03
12		隔音板用U槽	直口	1180.0	1	DT-UC13-04
13		POMUTE(隔音內插板)	直口	2340.0	1	DT-CB02-01
14		POMUTE(隔音內插板)	直口	2340.0	1	DT-CB02-02
15		POMUTE(隔音內插板)	直口	1128.0	1	DT-CB13-03
16		POMUTE(隔音內插板)	直口	1128.0	1	DT-CB13-04
17	55X55X9角碼	L角碼加工圖	直口	11.5	4	DT-LJ01
18		毛條槽	直口	2408.0	1	DT-MT01-02
19	14X5鋁巴	（收吊輪）頂部墊巴	直口	98.0	4	DT-DB01

序號				
頂留				mm
底留				mm
企料底部開避位				mm
底橫斜防水巴鋸去				mm
安裝扣碼				
安裝扣碼				
多點鎖芯型號：				
手柄型號：				
限位撐型號：				
T窗最大的開度：				
窗玉搭位數：				

門玉款	寬度(mm)	高度(mm)	度/幅	撐長

大圖版次		本圖版	
		日期	

窗号	寬度 (W)	高度 (H)	數量	樓層
T5-B(SD-G13a)	1195.0	2408.0	~~3~~ 2	~~10F-21F~~

10-2017


圖號 T5-B(SD-G13a)

名稱	吊趟門玉組裝圖	制圖	吳禕瑜	2020.04.21	修改			
材料		復核			日期			
顏色		批准			圖號	T5-B(SD-G13a)		

EG-DWG3

美特鋁質 有限公司
MIDI Aluminium Fabricator Ltd.

工程號	J-837	地盤	觀塘裕民坊

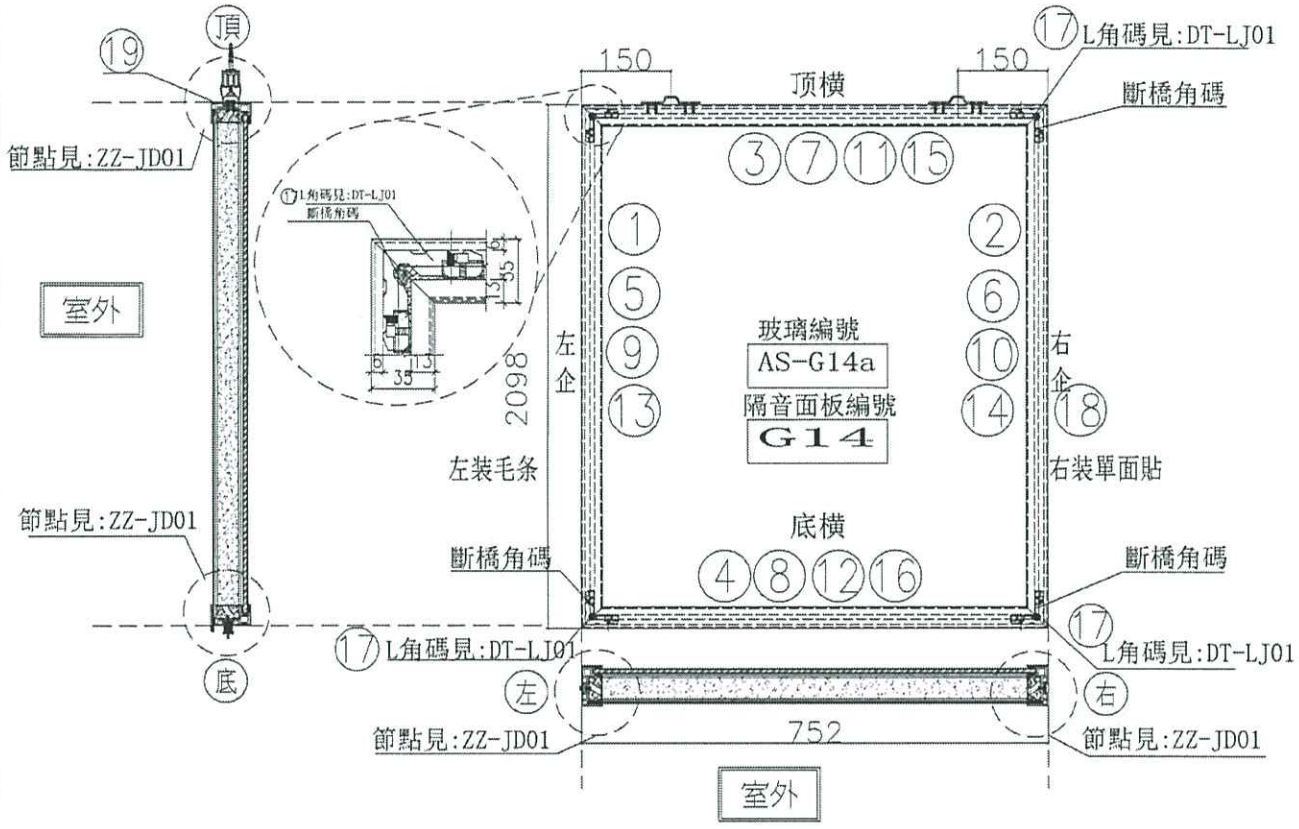

序號	模號	名稱	序號	長度	數量	物料編号
1	X85666	吊趟內框左企	直口	2092.0	1	DT-AL02-03
2	X85666	吊趟內框右企	直口	2092.0	1	DT-AL02-03
3	X85666	吊趟內框頂橫	直口	746.0	1	DT-AL04-02
4	X85666	吊趟內框底橫	直口	746.0	1	DT-AL06-02
5	X85665	吊趟外框左企	直口	2098.0	1	DT-AL01-03
6	X85665	吊趟外框右企	直口	2098.0	1	DT-AL01-03
7	X85665	吊趟外框頂橫	直口	752.0	1	DT-AL03-02
8	X85665	吊趟外框底橫	直口	752.0	1	DT-AL05-02
9		隔音板用U槽	直口	2062.0	1	DT-UC03-01
10		隔音板用U槽	直口	2062.0	1	DT-UC03-02
11		隔音板用U槽	直口	737.0	1	DT-UC02-03
12		隔音板用U槽	直口	737.0	1	DT-UC02-04
13		POMUTE(隔音內插板)	直口	2030.0	1	DT-CB03-01
14		POMUTE(隔音內插板)	直口	2030.0	1	DT-CB03-02
15		POMUTE(隔音內插板)	直口	685.0	1	DT-CB02-03
16		POMUTE(隔音內插板)	直口	685.0	1	DT-CB02-04
17	55X55X9角碼	L角碼加工圖	直口	11.5	4	DT-LJ01
18		毛條槽	直口	2098.0	1	DT-MT01-03
19	14X5鋁巴	（收吊輪）頂部墊巴	直口	98.0	2	DT-DB01

序號				
頂留				mm
底留				mm
企料底部開避位				mm
底橫料防水巴鋸去				mm
安裝扣碼				
安裝扣碼				
多點鎖芯型號：				
手柄型號：				
限位撐型號：				
T窗最大的開度：				
窗玉搭位數：				

門玉款	寬度(mm)	高度(mm)	隻/幅	撐長

大圖版次		本圖版	
		日期	

窗号	宽度 (W)	高度 (H)	数量	楼層
T5-A(SD-G14)	752.0	2098.0	~~5~~ 8 9	~~7F-28F~~ 7-20F 12-28F


圖號 T5-A(SD-G14)

名稱	吊趟門玉組裝圖	制圖	吳禕瑜	2020.04.21	修改			
材料		復核			日期			
顏色		批准			圖號	T5-A(SD-G14)		

EG-DWG3

美特鋁質 有限公司
MIDI Aluminium Fabricator Ltd.

工程號	J-837	地盤	觀塘裕民坊

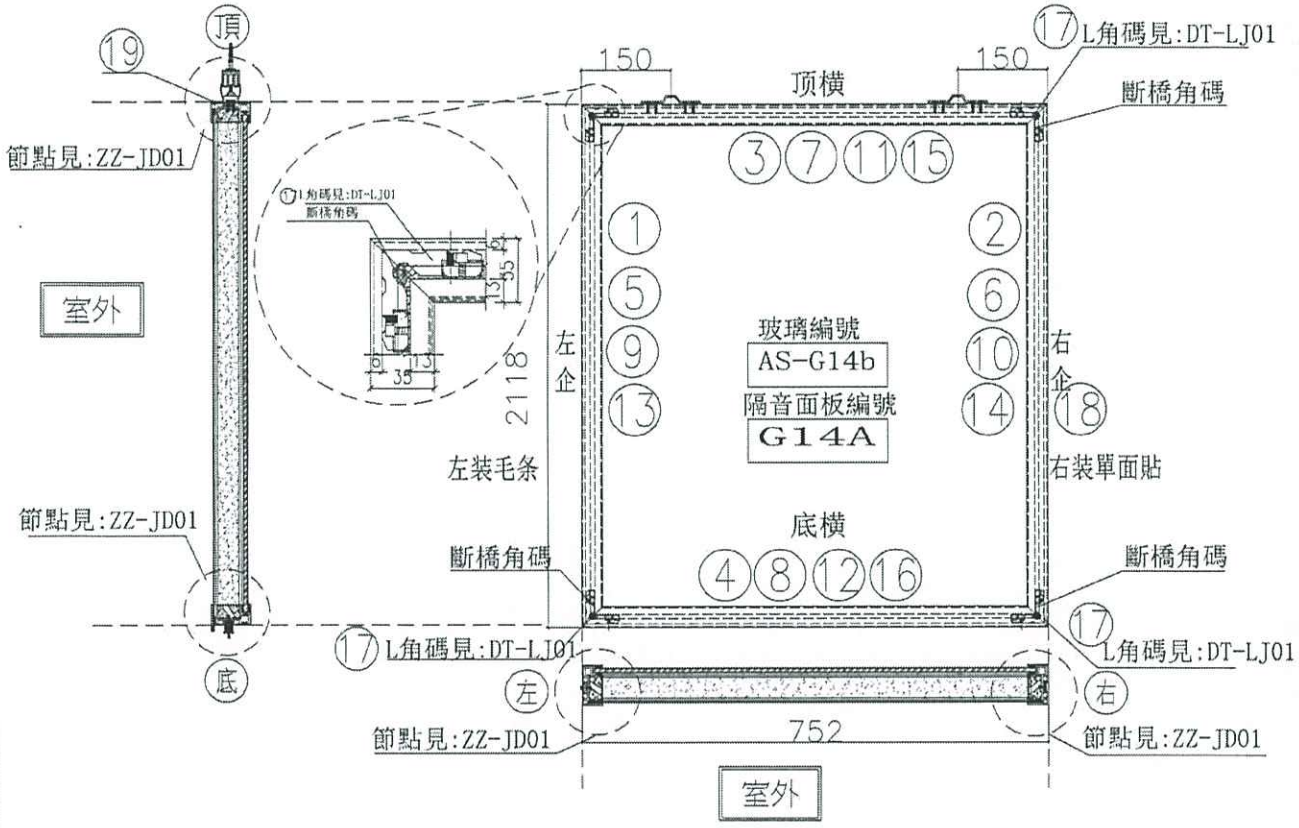

序號	模號	名稱	序號	長度	數量	物料編号
1	X85666	吊趟內框左企	直口	2112.0	1	DT-AL02-01
2	X85666	吊趟內框右企	直口	2112.0	1	DT-AL02-01
3	X85666	吊趟內框頂橫	直口	746.0	1	DT-AL04-02
4	X85666	吊趟內框底橫	直口	746.0	1	DT-AL06-02
5	X85665	吊趟外框左企	直口	2118.0	1	DT-AL01-01
6	X85665	吊趟外框右企	直口	2118.0	1	DT-AL01-01
7	X85665	吊趟外框頂橫	直口	752.0	1	DT-AL03-02
8	X85665	吊趟外框底橫	直口	752.0	1	DT-AL05-02
9		隔音板用U槽	直口	2082.0	1	DT-UC01-01
10		隔音板用U槽	直口	2082.0	1	DT-UC01-02
11		隔音板用U槽	直口	737.0	1	DT-UC02-03
12		隔音板用U槽	直口	737.0	1	DT-UC02-04
13		POMUTE(隔音內插板)	直口	2050.0	1	DT-CB01-01
14		POMUTE(隔音內插板)	直口	2050.0	1	DT-CB01-02
15		POMUTE(隔音內插板)	直口	685.0	1	DT-CB02-03
16		POMUTE(隔音內插板)	直口	685.0	1	DT-CB02-04
17	55X55X9角碼	L角碼加工圖	直口	11.5	4	DT-LJ01
18		毛條槽	直口	2118.0	1	DT-MT01-01
19	14X5鋁巴	(收吊輪)頂部墊巴	直口	98.0	2	DT-DB01

序號				
頂留				mm
底留				mm
企料底部開避位				mm
底橫料防水巴鋸去				mm
安裝扣碼				
安裝扣碼				
多點鎖芯型號：				
手柄型號：				
限位撐型號：				
T窗最大的開度：				
窗玉搭位數：				

門玉款	寬度(mm)	高度(mm)	度/幅	撐長

大圖版次		本圖版	
		日期	

窗号	寬度 (W)	高度 (H)	數量	樓層
T5-A(SD-G14a)	752.0	2118.0	11 7	7B-28F

7-28/F

~~9/F~~

7-28/F


圖號 T5-A(SD-G14a)

名稱	吊趟門玉組裝圖	制圖	吳禕瑜	2020.04.21	修改			
材料		復核			日期			
顏色		批准			圖號	T5-A(SD-G14a)		

EG-DWG3

美特鋁質 有限公司
MIDI Aluminium Fabricator Ltd.

工程號	J-837	地盤	觀塘裕民坊

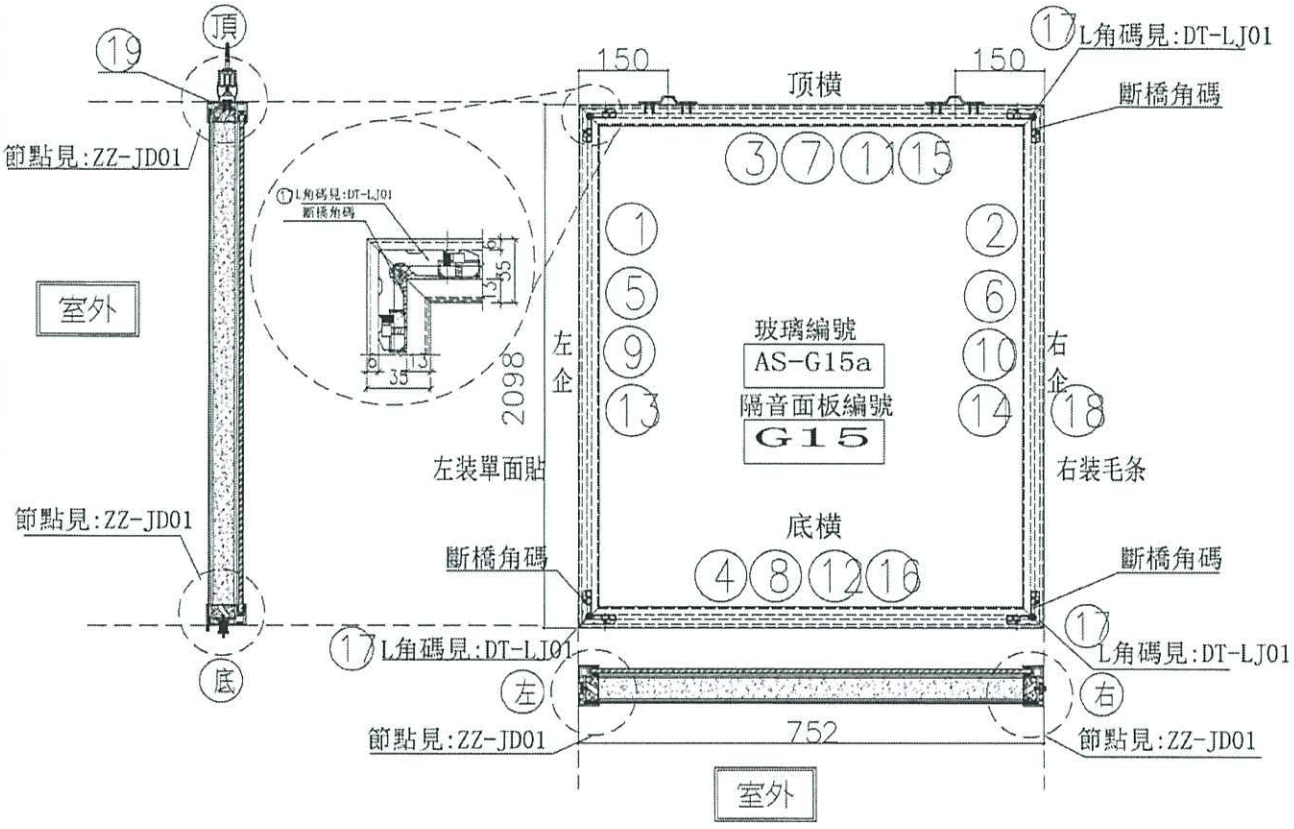

序號	模號	名稱	序號	長度	數量	物料編号
1	X85666	吊趟內框左企	直口	2092.0	1	DT-AL02-03
2	X85666	吊趟內框右企	直口	2092.0	1	DT-AL02-03
3	X85666	吊趟內框頂橫	直口	746.0	1	DT-AL04-02
4	X85666	吊趟內框底橫	直口	746.0	1	DT-AL06-02
5	X85665	吊趟外框左企	直口	2098.0	1	DT-AL01-03
6	X85665	吊趟外框右企	直口	2098.0	1	DT-AL01-03
7	X85665	吊趟外框頂橫	直口	752.0	1	DT-AL03-02
8	X85665	吊趟外框底橫	直口	752.0	1	DT-AL05-02
9		隔音板用U槽	直口	2062.0	1	DT-UC03-01
10		隔音板用U槽	直口	2062.0	1	DT-UC03-02
11		隔音板用U槽	直口	737.0	1	DT-UC02-03
12		隔音板用U槽	直口	737.0	1	DT-UC02-04
13		POMUTE(隔音內插板)	直口	2030.0	1	DT-CB03-01
14		POMUTE(隔音內插板)	直口	2030.0	1	DT-CB03-02
15		POMUTE(隔音內插板)	直口	685.0	1	DT-CB02-03
16		POMUTE(隔音內插板)	直口	685.0	1	DT-CB02-04
17	55X55X9角碼	L角碼加工圈	直口	11.5	4	DT-LJ01
18		毛條槽	直口	2098.0	1	DT-MT01-03
19	14X5鋁巴	(收吊輪)頂部墊巴	直口	98.0	2	DT-DB01

序號				
頂留				mm
底留				mm
企料底部開避位				mm
底橫料防水巴鬱去				mm
安裝扣碼				
安裝扣碼				
多點鎖芯型號：				
手柄型號：				
限位撐型號：				
T窗最大的開度：				
窗玉搭位數：				

門玉款	寬度(mm)	高度(mm)	隻/幅	撐長

大圖版次		本圖版	
		日期	

窗号	寬度 (W)	高度 (H)	數量	樓層
T5-A(SD-G15)	752.0	2098.0	9 ~~4~~ (10)	~~6F-28F~~ 6-28/F ~~12-28/F~~ 6-28/F


圖號	T5-A(SD-G15)

名稱	吊趟門玉組裝圖	制圖	吳禕瑜	2020.04.21	修改			
材料		復核			日期			
顏色		批准			圖號	T5-A(SD-G15)		

EG-DWG3

美特鋁質 有限公司
MIDI Aluminium Fabricator Ltd.

工程號	J-837	地盤	觀塘裕民坊

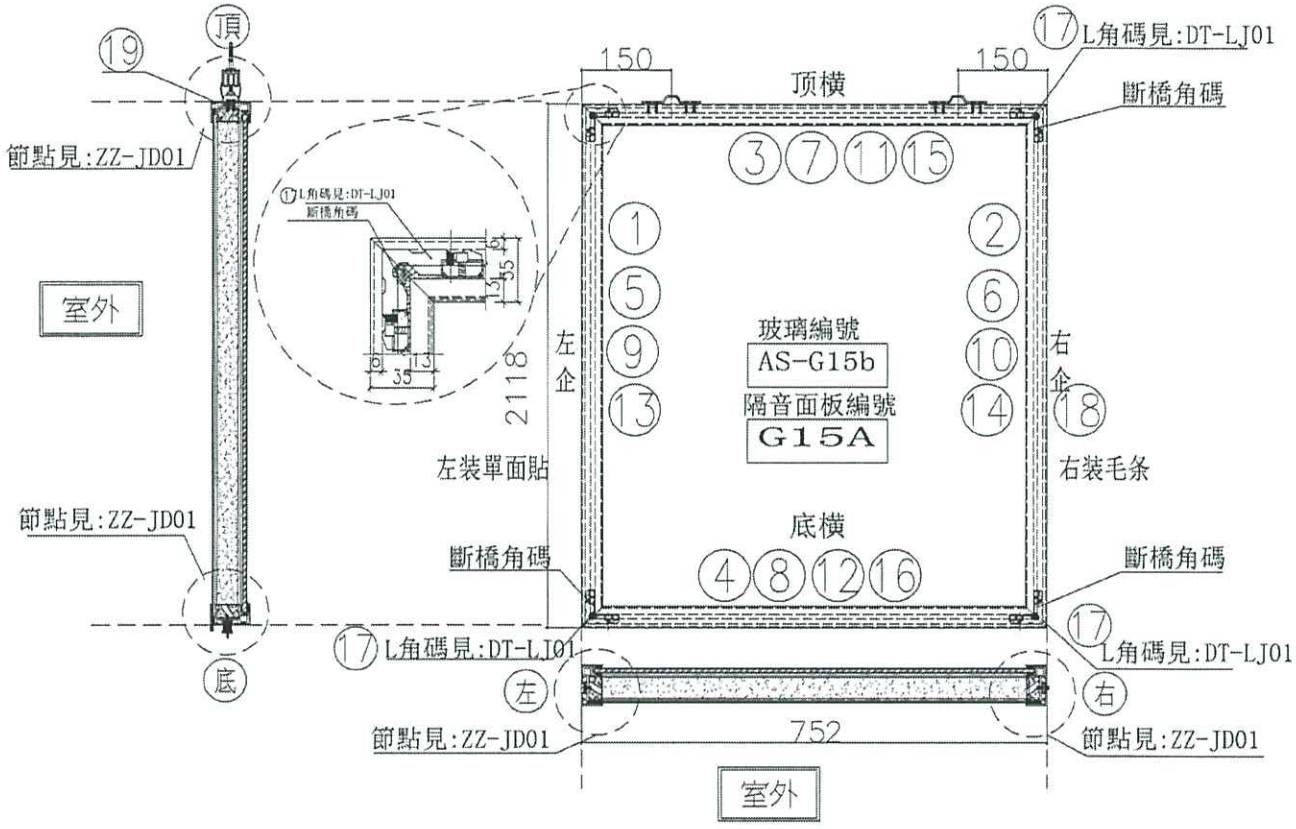

序號	模號	名稱	序號	長度	數量	物料編号
1	X85666	吊趟內框左企	直口	2112.0	1	DT-AL02-01
2	X85666	吊趟內框右企	直口	2112.0	1	DT-AL02-01
3	X85666	吊趟內框頂橫	直口	746.0	1	DT-AL04-02
4	X85666	吊趟內框底橫	直口	746.0	1	DT-AL06-02
5	X85665	吊趟外框左企	直口	2118.0	1	DT-AL01-01
6	X85665	吊趟外框右企	直口	2118.0	1	DT-AL01-01
7	X85665	吊趟外框頂橫	直口	752.0	1	DT-AL03-02
8	X85665	吊趟外框底橫	直口	752.0	1	DT-AL05-02
9		隔音板用U槽	直口	2082.0	1	DT-UC01-01
10		隔音板用U槽	直口	2082.0	1	DT-UC01-02
11		隔音板用U槽	直口	737.0	1	DT-UC02-03
12		隔音板用U槽	直口	737.0	1	DT-UC02-04
13		POMUTE(隔音內插板)	直口	2050.0	1	DT-CB01-01
14		POMUTE(隔音內插板)	直口	2050.0	1	DT-CB01-02
15		POMUTE(隔音內插板)	直口	685.0	1	DT-CB02-03
16		POMUTE(隔音內插板)	直口	685.0	1	DT-CB02-04
17	55X55X9角碼	L角碼加工圖	直口	11.5	4	DT-LJ01
18		毛條槽	直口	2118.0	1	DT-MT01-01
19	14X5鋁巴	（收吊輪）頂部墊巴	直口	98.0	2	DT-DB01

序號				
頂留				mm
底留				mm
企料底部開避位				mm
底橫料防水巴鋸去				mm
安裝扣碼				
安裝扣碼				
多點鎖芯型號：				
手柄型號：				
限位撐型號：				
T窗最大的闊度：				
窗玉搭位數：				

門玉款	寬度(mm)	高度(mm)	隻/幅	撐長

大圖版次		本圖版		
		日期		
窗号	**寬度（W）**	**高度（H）**	**數量**	**樓層**
T5-A(SD-G15a)	752.0	2118.0	8 ~~7~~	~~6P-28F~~

6-2017


圖號 T5-A(SD-G15a)

名稱	吊趟門玉組裝圖	制圖	吳緯瑜	2020.04.21	修改			
材料		復核			日期			
顏色		批准			圖號	T5-A(SD-G15a)		

EG-DWG3

美特鋁質 有限公司
MIDI Aluminium Fabricator Ltd.

工程號	J-837	地盤	觀塘裕民坊

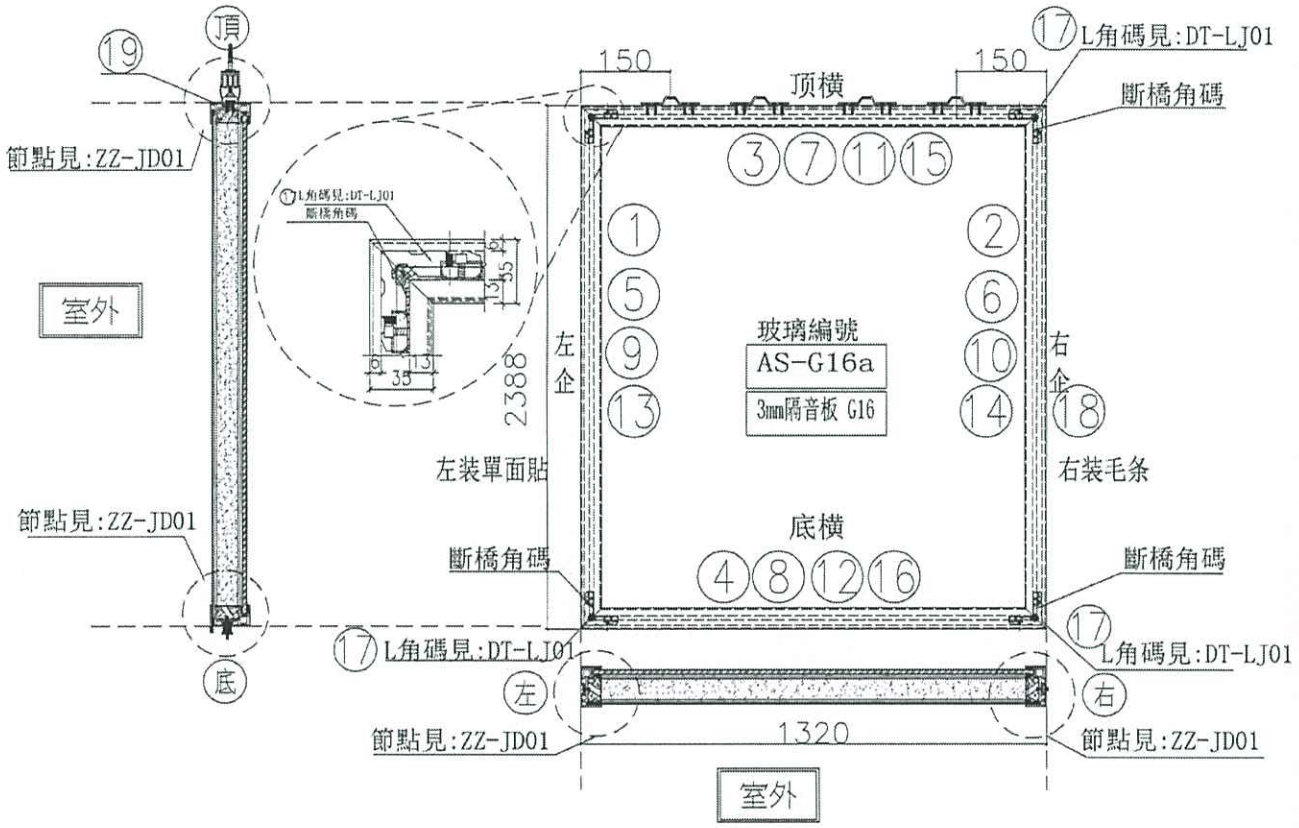

序號	模號	名稱	序號	長度	數量	物料編号
1	X85666	吊趟內框左企	直口	2382.0	1	DT-AL02-04
2	X85666	吊趟內框右企	直口	2382.0	1	DT-AL02-04
3	X85666	吊趟內框頂橫	直口	1314.0	1	DT-AL04-07
4	X85666	吊趟內框底橫	直口	1314.0	1	DT-AL06-07
5	X85665	吊趟外框左企	直口	2388.0	1	DT-AL01-04
6	X85665	吊趟外框右企	直口	2388.0	1	DT-AL01-04
7	X85665	吊趟外框頂橫	直口	1320.0	1	DT-AL03-07
8	X85665	吊趟外框底橫	直口	1320.0	1	DT-AL05-07
9						
10						
11						
12						
13		POMUTE(隔音內插板)	直口	2320.0	1	DT-CB04-01
14		POMUTE(隔音內插板)	直口	2320.0	1	DT-CB04-02
15		POMUTE(隔音內插板)	直口	1253.0	1	DT-CB07-03
16		POMUTE(隔音內插板)	直口	1253.0	1	DT-CB07-04
17	55X55X9角碼	L角碼加工圖	直口	11.5	4	DT-LJ01
18		毛條槽	直口	2388.0	1	DT-MT01-04
19	14X5鋁巴	(收吊輪)頂部墊巴	直口	98.0	4	DT-DB01

序號				
頂留				mm
底留				mm
企料底部開避位				mm
底橫料防水巴鎅去				mm
安裝扣碼				
安裝扣碼				
多點鎖芯型號：				
手柄型號：				
限位撐型號：				
T窗最大的開度：				
窗玉搭位數：				

門玉款	寬度(mm)	高度(mm)	隻/幅	撐長

大圖版次		本圖版	
		日期	

窗号	寬度 (W)	高度 (H)	數量	樓層
T5-A(SD-G16)	1320.0	2388.0	11 8	6E-28F

~~6-20/F~~
6-21/F


圖號 T5-A(SD-G16)

名稱	吊趟門玉組裝圖	制圖	吳禕瑜	2020.04.21	修改			
材料		復核			日期			
顏色		批准			圖號	T5-A(SD-G16)		

EG-DWG3

美特鋁質 有限公司
MIDI Aluminium Fabricator Ltd.

工程號	J-837	地盤	觀塘裕民坊

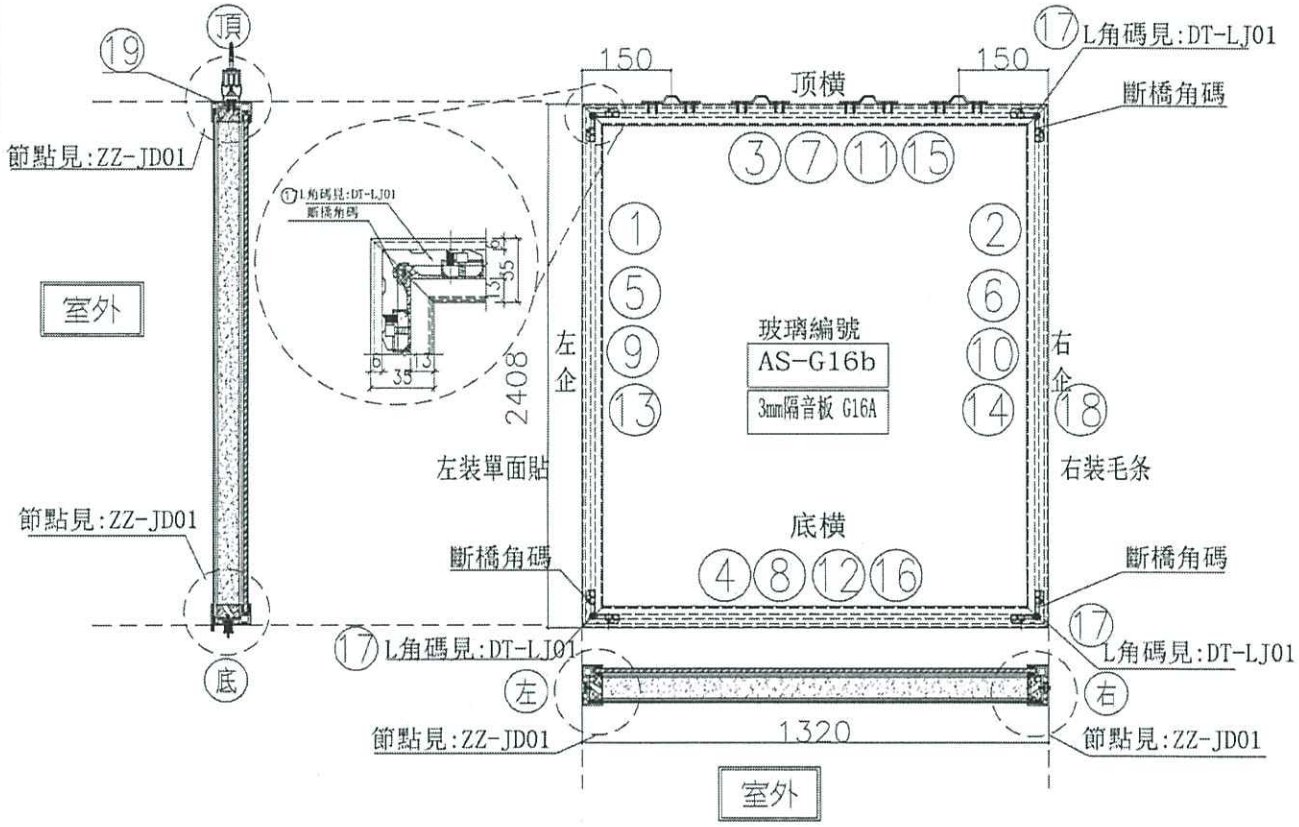

序號	模號	名稱	序號	長度	數量	物料編号
1	X85666	吊趟內框左企	直口	2402.0	1	DT-AL02-02
2	X85666	吊趟內框右企	直口	2402.0	1	DT-AL02-02
3	X85666	吊趟內框頂橫	直口	1314.0	1	DT-AL04-07
4	X85666	吊趟內框底橫	直口	1314.0	1	DT-AL06-07
5	X85665	吊趟外框左企	直口	2408.0	1	DT-AL01-02
6	X85665	吊趟外框右企	直口	2408.0	1	DT-AL01-02
7	X85665	吊趟外框頂橫	直口	1320.0	1	DT-AL03-07
8	X85665	吊趟外框底橫	直口	1320.0	1	DT-AL05-07
9						
10						
11						
12						
13		POMUTE(隔音內插板)	直口	2340.0	1	DT-CB02-01
14		POMUTE(隔音內插板)	直口	2340.0	1	DT-CB02-02
15		POMUTE(隔音內插板)	直口	1253.0	1	DT-CB07-03
16		POMUTE(隔音內插板)	直口	1253.0	1	DT-CB07-04
17	55X55X9角碼	L角碼加工圖	直口	11.5	4	DT-LJ01
18		毛條槽	直口	2408.0	1	DT-MT01-02
19	14X5鋁巴	(收吊輪)頂部墊巴	直口	98.0	4	DT-DB01

序號				
頂留				mm
底留				mm
企料底部開避位				mm
底橫料防水巴鋸去				mm
安裝扣碼				
安裝扣碼				
多點鎖芯型號：				
手柄型號：				
限位撐型號：				
T窗最大的開度：				
窗玉揸位數：				

門玉款	寬度(mm)	高度(mm)	隻/幅	撐長

大圖版次		本圖版	
		日期	

窗号	宽度 (W)	高度 (H)	數量	樓層
T5-A(SD-G16a)	1320.0	2408.0	~~6~~ ~~5~~ 4	~~5F-28F~~

圖號 T5-A(SD-G16a)


C-20/F
6-21/F

名稱	吊趟門玉組裝圖	制圖	吳禕瑜	2020.04.21	修改			
材料		復核			日期			
顏色		批准			圖號	T5-A(SD-G16a)		

EG-DWG3

美特鋁質 有限公司
MIDI Aluminium Fabricator Ltd.

工程號	J-837	地盤	觀塘裕民坊

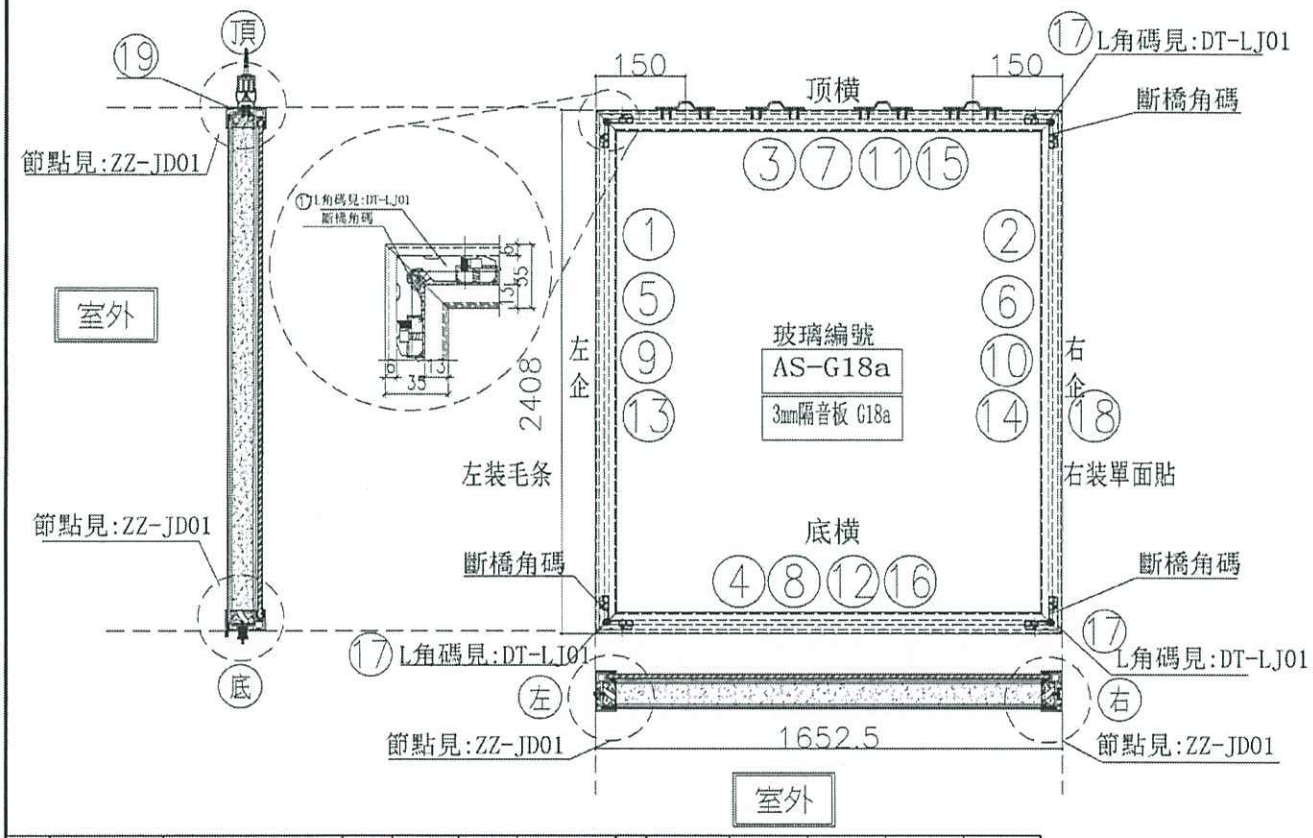

序號	橫號	名稱	序號	長度	數量	物料編号
1	X85666	吊趟內框左企	直口	2402.0	1	DT-AL02-02
2	X85666	吊趟內框右企	直口	2402.0	1	DT-AL02-02
3	X85666	吊趟內框頂橫	直口	1646.5	1	DT-AL04-18
4	X85666	吊趟內框底橫	直口	1646.5	1	DT-AL06-18
5	X85665	吊趟外框左企	直口	2408.0	1	DT-AL01-02
6	X85665	吊趟外框右企	直口	2408.0	1	DT-AL01-02
7	X85665	吊趟外框頂橫	直口	1652.5	1	DT-AL03-18
8	X85665	吊趟外框底橫	直口	1652.5	1	DT-AL05-18
9						
10						
11						
12						
13		POMUTE(隔音內插板)	直口	2340.0	1	DT-CB02-01
14		POMUTE(隔音內插板)	直口	2340.0	1	DT-CB02-02
15		POMUTE(隔音內插板)	直口	1585.5	1	DT-CB18-03
16		POMUTE(隔音內插板)	直口	1585.5	1	DT-CB18-04
17	55X55X9角碼	L角碼加工圖	直口	11.5	4	DT-LJ01
18		毛條槽	直口	2408.0	1	DT-MT01-02
19	14X5鋁巴	(收吊輪) 頂部墊巴	直口	98.0	4	DT-DB01

序號				
頂留				mm
底留				mm
企料底部開避位				mm
底橫料防水巴鋸去				mm
安裝扣碼				
安裝扣碼				
多點鎖芯型號：				
手柄型號：				
限位撐型號：				
T窗最大的開度：				
窗玉搭位數：				

門玉款	寬度(mm)	高度(mm)	隻/幅	撐長

大圖版次		本圖版	
		日期	

窗号	宽度 (W)	高度 (H)	數量	樓層
T5-K(SD-G18a)	1652.5	2408.0	~~33~~ 23	6B-50F

6-2017
10-2017


圖號 T5-K(SD-G18a)

名稱	吊趟門玉組裝圖	制圖	吳韓瑜	2020.04.21	修改			
材料		復核			日期			
顏色		批准			圖號	T5-K(SD-G18a)		

EG-DWG3

美特鋁質 有限公司
MIDI Aluminium Fabricator Ltd.

工程號	J-837	地盤	觀塘裕民坊

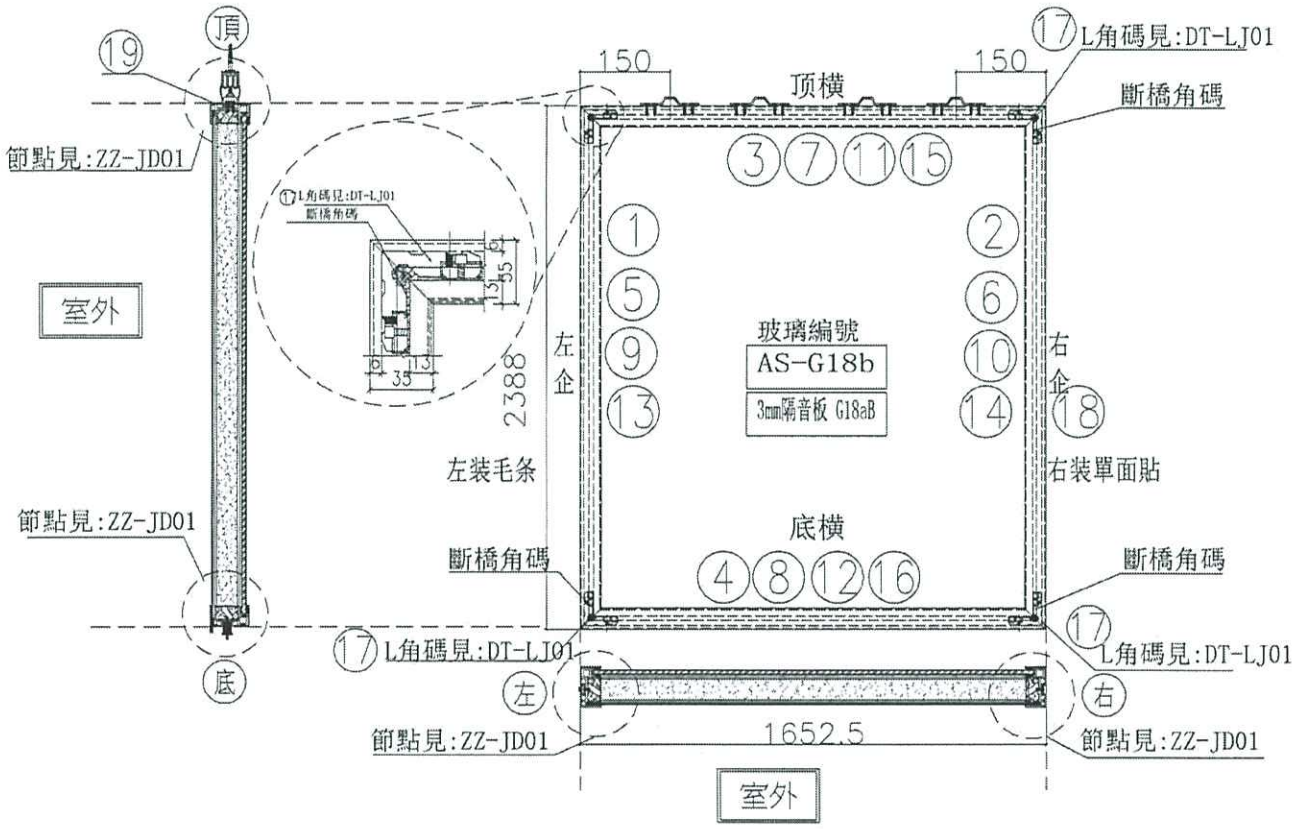

序號	模號	名稱	序號	長度	數量	物料編号
1	X85666	吊趟內框左企	直口	2382.0	1	DT-AL02-04
2	X85666	吊趟內框右企	直口	2382.0	1	DT-AL02-04
3	X85666	吊趟內框頂橫	直口	1646.5	1	DT-AL04-18
4	X85666	吊趟內框底橫	直口	1646.5	1	DT-AL06-18
5	X85665	吊趟外框左企	直口	2388.0	1	DT-AL01-04
6	X85665	吊趟外框右企	直口	2388.0	1	DT-AL01-04
7	X85665	吊趟外框頂橫	直口	1652.5	1	DT-AL03-18
8	X85665	吊趟外框底橫	直口	1652.5	1	DT-AL05-18
9						
10						
11						
12						
13		POMUTE(隔音內插板)	直口	2320.0	1	DT-CB04-01
14		POMUTE(隔音內插板)	直口	2320.0	1	DT-CB04-02
15		POMUTE(隔音內插板)	直口	1585.5	1	DT-CB18-03
16		POMUTE(隔音內插板)	直口	1585.5	1	DT-CB18-04
17	55X55X9角碼	L角碼加工圖	直口	11.5	4	DT-LJ01
18		毛條槽	直口	2388.0	1	DT-MT01-04
19	14X5鋁巴	(收吊輪)頂部墊巴	直口	98.0	4	DT-DB01

序號				
頂留				mm
底留				mm
企料底部開避位				mm
底橫料防水巴鋸去				mm
安裝扣碼				
安裝扣碼				
多點鎖芯型號:				
手柄型號:				
限位撐型號:				
T窗最大的開度:				
窗玉搭位數:				

門玉款	寬度(mm)	高度(mm)	邊/幅	撐長

大圖版次		本圖版	
		日期	

窗号	寬度 (W)	高度 (H)	數量	樓層
T5-K(SD-G18b)	1652.5	2388.0	4 X 10 14	6E-50F

6-20F 6-50F
10-50F


圖號 T5-K(SD-G18b)

名稱	吊趟門玉組裝圖	制圖	吳韓瑜	2020.04.21	修改			
材料		復核			日期			
顏色		批准			圖號	T5-K(SD-G18b)		

EG-DWG3

美特鋁質 有限公司
MIDI Aluminium Fabricator Ltd.

工程號	J-837	地盤	觀塘裕民坊

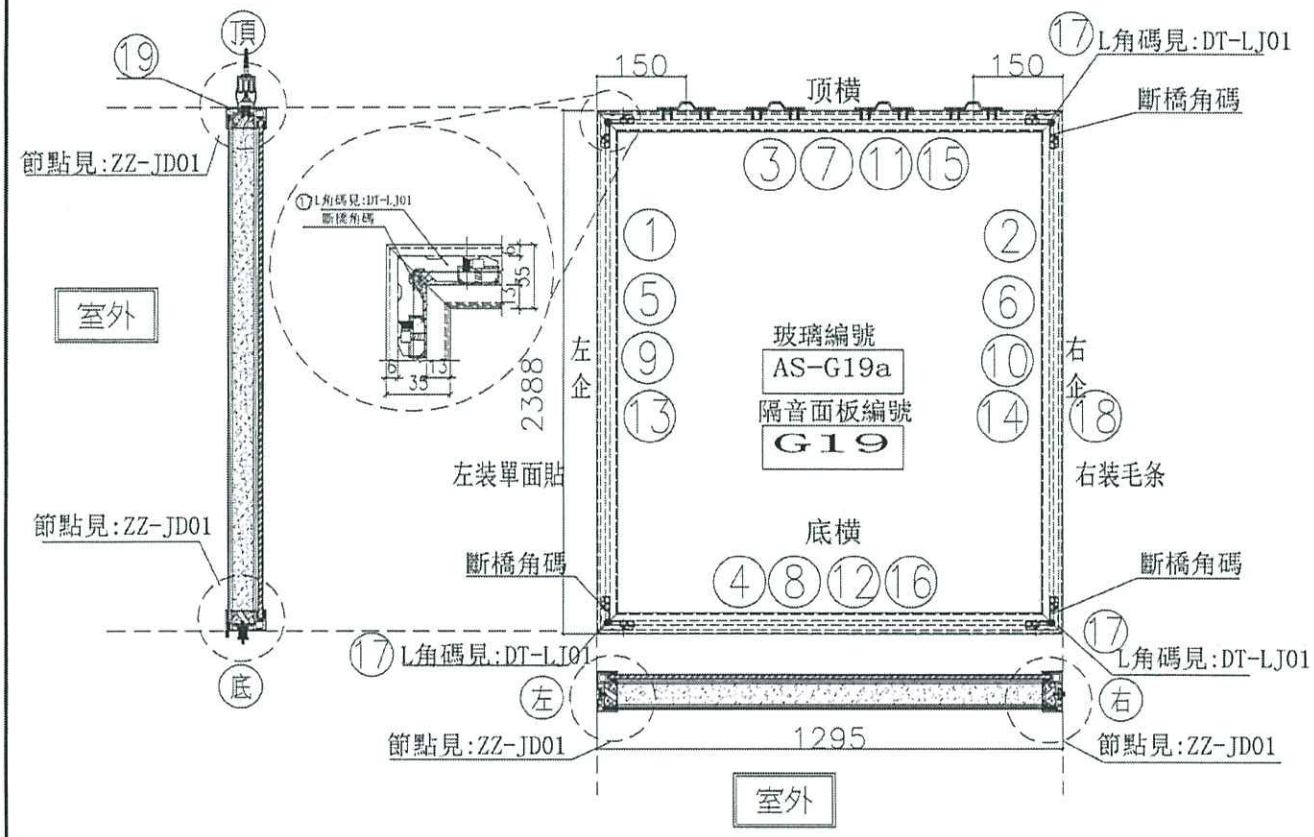

序號	模號	名稱	序號	長度	數量	物料編号
1	X85666	吊趟內框左企	直口	2382.0	1	DT-AL02-04
2	X85666	吊趟內框右企	直口	2382.0	1	DT-AL02-04
3	X85666	吊趟內框頂橫	直口	1289.0	1	DT-AL04-19
4	X85666	吊趟內框底橫	直口	1289.0	1	DT-AL06-19
5	X85665	吊趟外框左企	直口	2388.0	1	DT-AL01-04
6	X85665	吊趟外框右企	直口	2388.0	1	DT-AL01-04
7	X85665	吊趟外框頂橫	直口	1295.0	1	DT-AL03-19
8	X85665	吊趟外框底橫	直口	1295.0	1	DT-AL05-19
9		隔音板用U槽	直口	2352.0	1	DT-UC04-01
10		隔音板用U槽	直口	2352.0	1	DT-UC04-02
11		隔音板用U槽	直口	1280.0	1	DT-UC19-03
12		隔音板用U槽	直口	1280.0	1	DT-UC19-04
13		POMUTE(隔音內插板)	直口	2320.0	1	DT-CB04-01
14		POMUTE(隔音內插板)	直口	2320.0	1	DT-CB04-02
15		POMUTE(隔音內插板)	直口	1228.0	1	DT-CB19-03
16		POMUTE(隔音內插板)	直口	1228.0	1	DT-CB19-04
17	55X55X9角碼	L角碼加工圖	直口	11.5	4	DT-LJ01
18		毛條槽	直口	2388.0	1	DT-MT01-04
19	14X5鋁巴	（收吊輪）頂部點巴	直口	98.0	4	DT-DB01

序號				
頂留				mm
底留				mm
企料底部開避位				mm
底橫料防水巴鋸去				mm
安裝扣碼				
安裝扣碼				
多點鎖芯型號：				
手柄型號：				
限位撐型號：				
T窗最大的開度：				
窗玉搭位數：				

門玉款	寬度(mm)	高度(mm)	隻/幅	撐長

大圖版次		本圖版	
		日期	

窗号	寬度 (W)	高度 (H)	數量	樓層
T5-K(SD-G19)	1295.0	2388.0	~~17~~ 16	~~6F-50F~~

6-20/F 10-50/F ~~10-50/F~~


圖號 T5-K(SD-G19)

名稱	吊趟門玉組裝圖	制圖	吳禕瑜	2020.04.21	修改			
材料		復核			日期			
顏色		批准			圖號	T5-K(SD-G19)		

EG-DWG3

美持鋁質 有限公司
MIDI Aluminium Fabricator Ltd.

工程號	J-837	地盤	觀塘裕民坊

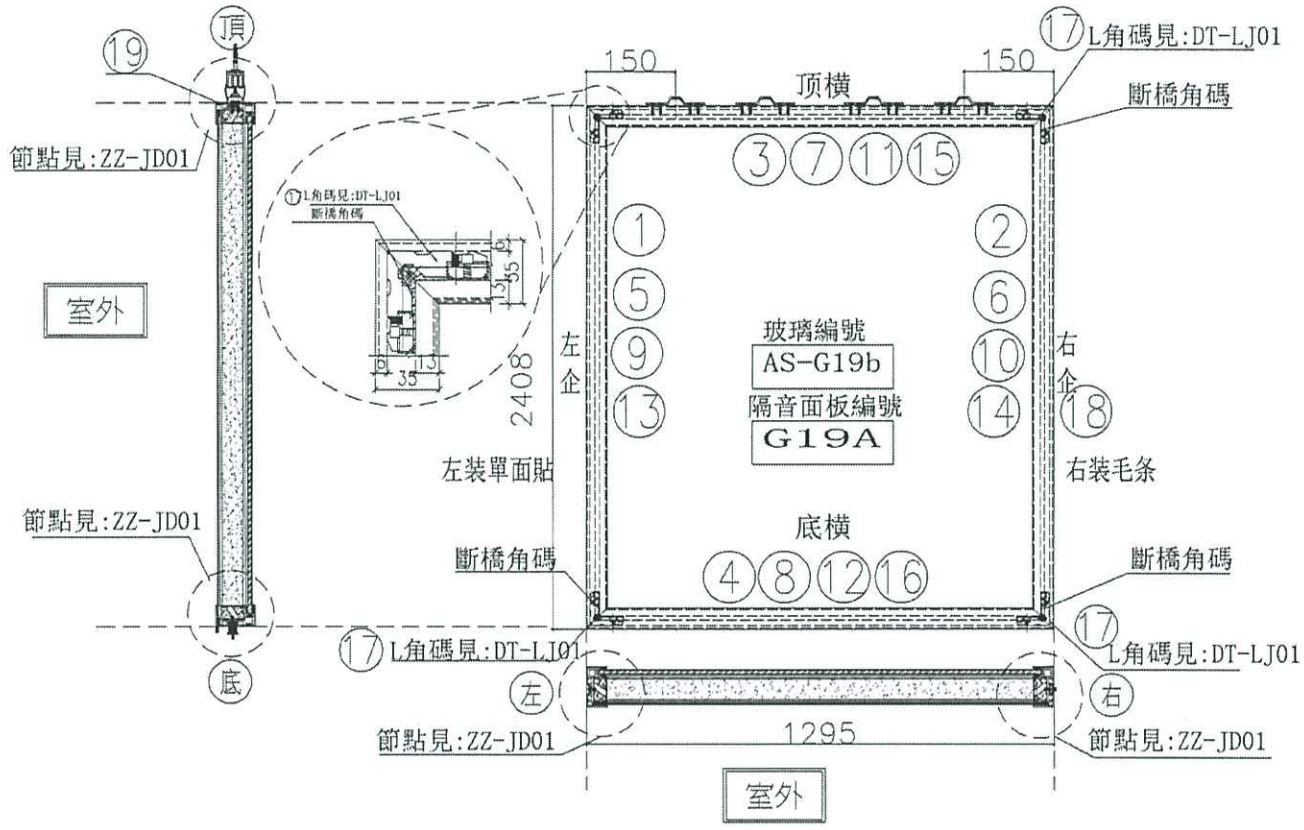

序號	模號	名稱	序號	長度	數量	物料編号
1	X85666	吊趟內框左企	直口	2402.0	1	DT-AL02-02
2	X85666	吊趟內框右企	直口	2402.0	1	DT-AL02-02
3	X85666	吊趟內框頂橫	直口	1289.0	1	DT-AL04-19
4	X85666	吊趟內框底橫	直口	1289.0	1	DT-AL06-19
5	X85665	吊趟外框左企	直口	2408.0	1	DT-AL01-02
6	X85665	吊趟外框右企	直口	2408.0	1	DT-AL01-02
7	X85665	吊趟外框頂橫	直口	1295.0	1	DT-AL03-19
8	X85665	吊趟外框底橫	直口	1295.0	1	DT-AL05-19
9		隔音板用U槽	直口	2372.0	1	DT-UC02-01
10		隔音板用U槽	直口	2372.0	1	DT-UC02-02
11		隔音板用U槽	直口	1280.0	1	DT-UC19-03
12		隔音板用U槽	直口	1280.0	1	DT-UC19-04
13		POMUTE(隔音內插板)	直口	2340.0	1	DT-CB02-01
14		POMUTE(隔音內插板)	直口	2340.0	1	DT-CB02-02
15		POMUTE(隔音內插板)	直口	1228.0	1	DT-CB19-03
16		POMUTE(隔音內插板)	直口	1228.0	1	DT-CB19-04
17	55X55X9角碼	L角碼加工圖	直口	11.5	4	DT-LJ01
18		毛條槽	直口	2408.0	1	DT-MT01-02
19	14X5鋁巴	（收吊輪）頂部墊巴	直口	98.0	4	DT-DB01

序號				
頂留				mm
底留				mm
企料底部開避位				mm
底橫料防水巴鎅去				mm
安裝扣碼				
安裝扣碼				
多點鎖芯型號：				
手柄型號：				
限位撐型號：				
T窗最大的開度：				
窗玉搭位數：				

門玉款	寬度(mm)	高度(mm)	度/幅	撐長

大圖版次		本圖版	
		日期	


窗号	宽度（W）	高度（H）	數量	樓層
T5-K(SD-G19a)	1295.0	2408.0	~~20~~ 5	6F-50F
			~~20~~ 15	1F-5/F
圖號	T5-K(SD-G19a)		21	

名稱	吊趟門玉組裝圖	制圖	吳緯瑜	2020.04.21	修改	
材料		復核			日期	
顏色		批准			圖號	T5-K(SD-G19a)

EG-DWG3

美特鋁質 有限公司
MIDI Aluminium Fabricator Ltd.

工程號	J-837	地盤	觀塘裕民坊

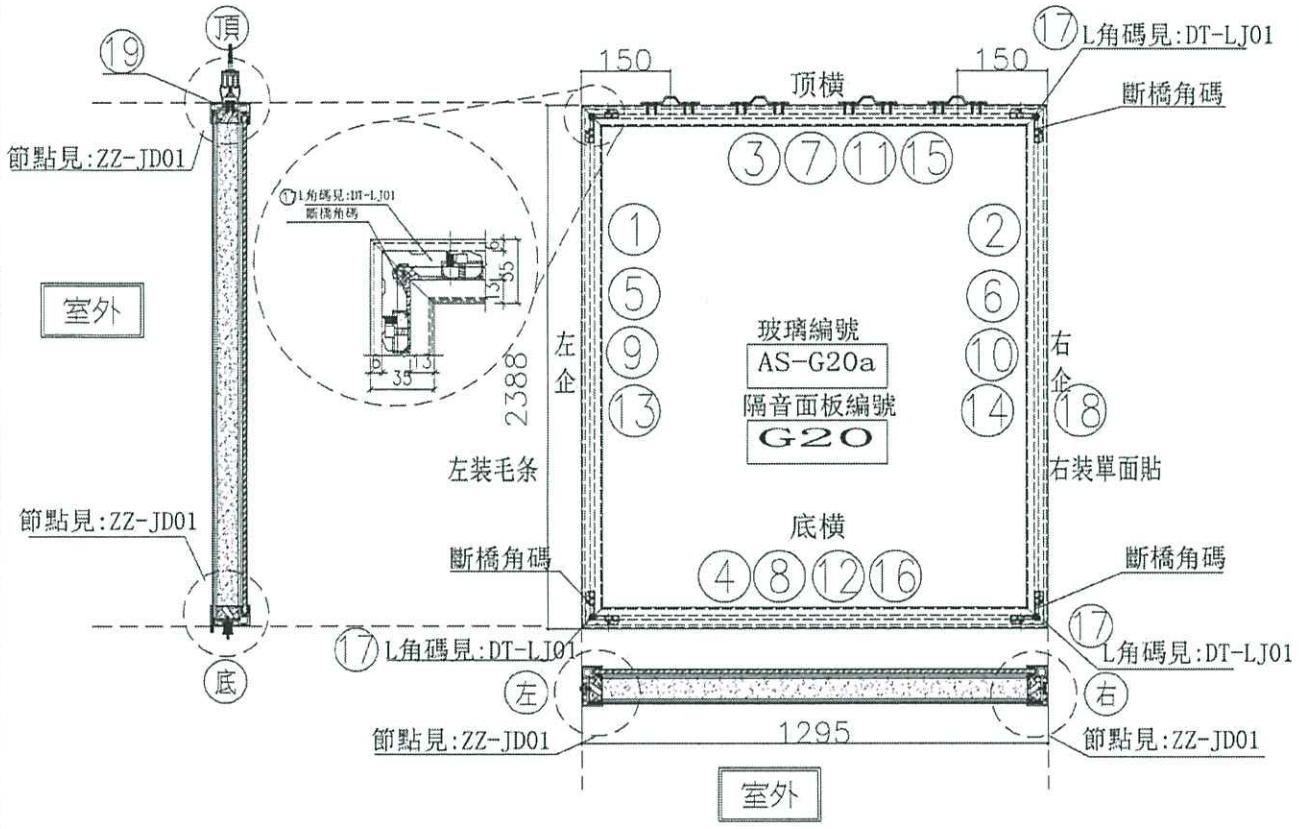

序號	模號	名稱	序號	長度	數量	物料編号
1	X85666	吊趟內框左企	直口	2382.0	1	DT-AL02-04
2	X85666	吊趟內框右企	直口	2382.0	1	DT-AL02-04
3	X85666	吊趟內框頂橫	直口	1289.0	1	DT-AL04-19
4	X85666	吊趟內框底橫	直口	1289.0	1	DT-AL06-19
5	X85665	吊趟外框左企	直口	2388.0	1	DT-AL01-04
6	X85665	吊趟外框右企	直口	2388.0	1	DT-AL01-04
7	X85665	吊趟外框頂橫	直口	1295.0	1	DT-AL03-19
8	X85665	吊趟外框底橫	直口	1295.0	1	DT-AL05-19
9		隔音板用U槽	直口	2352.0	1	DT-UC04-01
10		隔音板用U槽	直口	2352.0	1	DT-UC04-02
11		隔音板用U槽	直口	1280.0	1	DT-UC19-03
12		隔音板用U槽	直口	1280.0	1	DT-UC19-04
13		POMUTE(隔音內插板)	直口	2320.0	1	DT-CB04-01
14		POMUTE(隔音內插板)	直口	2320.0	1	DT-CB04-02
15		POMUTE(隔音內插板)	直口	1228.0	1	DT-CB19-03
16		POMUTE(隔音內插板)	直口	1228.0	1	DT-CB19-04
17	55X55X9角碼	L角碼加工圖	直口	11.5	4	DT-LJ01
18		毛條槽	直口	2388.0	1	DT-MT01-04
19	14X5鋁巴	（收吊輪）頂部墊巴	直口	98.0	4	DT-DB01

序號				
頂留				mm
底留				mm
企料底部開避位				mm
底橫料防水巴鋸去				mm
安裝扣碼				
安裝扣碼				
多點鎖芯型號：				
手柄型號：				
限位撐型號：				
T窗最大的開度：				
窗玉搭位數：				

門玉款	寬度(mm)	高度(mm)	隻/幅	撐長

大圖版次		本圖版	
		日期	

窗号	宽度（W）	高度（H）	数量	楼层
T5-J(SD-G20)	1295.0	2388.0	~~18~~ 8	~~6F-30F~~ 6-20/F
			12	18/F-30/F 6


圖號 T5-J(SD-G20)

名稱	吊趟門玉組裝圖	制圖	吳禕瑜	2020.04.21	修改	
材料		復核			日期	
顏色		批准			圖號	T5-J(SD-G20)

EG-DWG3

美特鋁質 有限公司
MIDI Aluminium Fabricator Ltd.

工程號	J-837	地盤	觀塘裕民坊

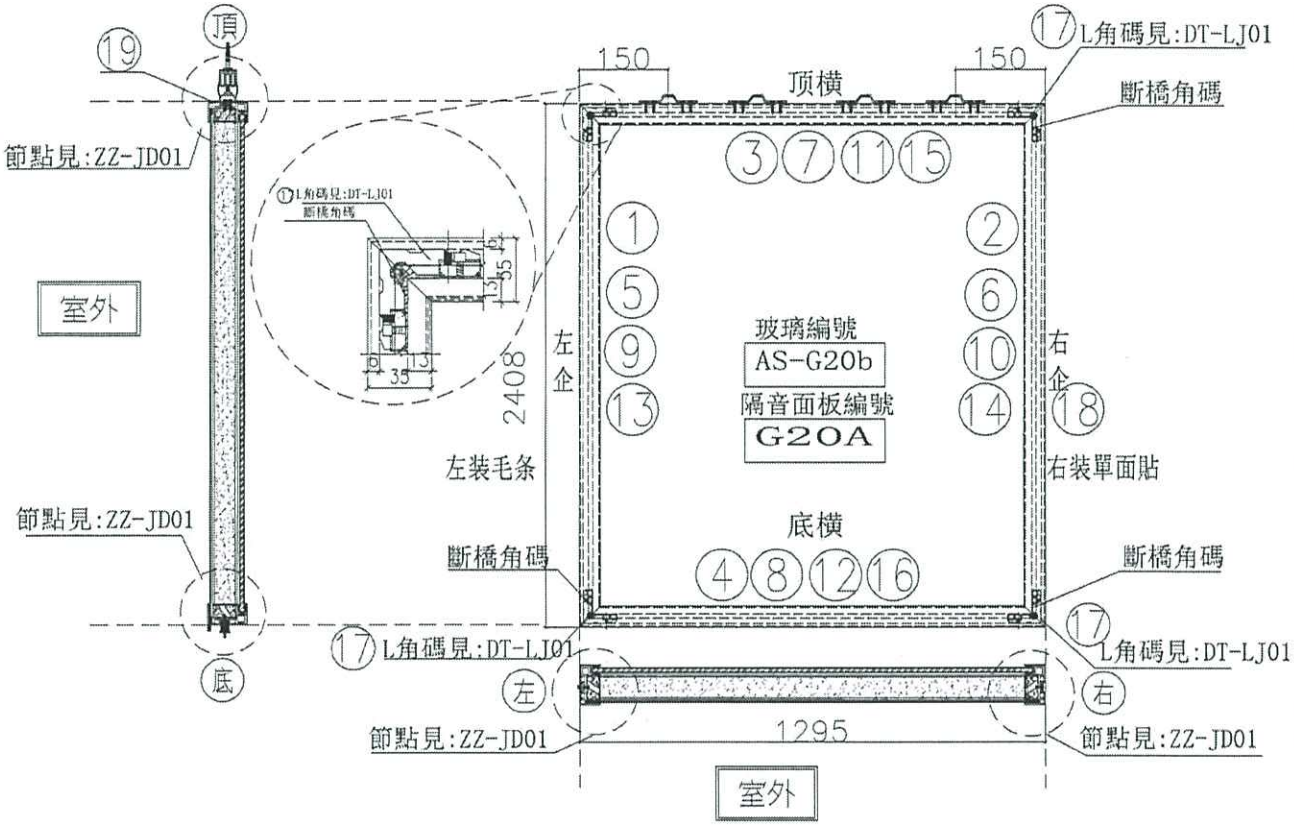

序號	模號	名稱	序號	長度	數量	物料編号
1	X85666	吊趟內框左企	直口	2402.0	1	DT-AL02-02
2	X85666	吊趟內框右企	直口	2402.0	1	DT-AL02-02
3	X85666	吊趟內框頂橫	直口	1289.0	1	DT-AL04-19
4	X85666	吊趟內框底橫	直口	1289.0	1	DT-AL06-19
5	X85665	吊趟外框左企	直口	2408.0	1	DT-AL01-02
6	X85665	吊趟外框右企	直口	2408.0	1	DT-AL01-02
7	X85665	吊趟外框頂橫	直口	1295.0	1	DT-AL03-19
8	X85665	吊趟外框底橫	直口	1295.0	1	DT-AL05-19
9		隔音板用U槽	直口	2372.0	1	DT-UC02-01
10		隔音板用U槽	直口	2372.0	1	DT-UC02-02
11		隔音板用U槽	直口	1280.0	1	DT-UC19-03
12		隔音板用U槽	直口	1280.0	1	DT-UC19-04
13		POMUTE(隔音內插板)	直口	2340.0	1	DT-CB02-01
14		POMUTE(隔音內插板)	直口	2340.0	1	DT-CB02-02
15		POMUTE(隔音內插板)	直口	1228.0	1	DT-CB19-03
16		POMUTE(隔音內插板)	直口	1228.0	1	DT-CB19-04
17	55X55X9角碼	L角碼加工圖	直口	11.5	4	DT-LJ01
18		毛條槽	直口	2408.0	1	DT-MT01-02
19	14X5鋁巴	(收吊輪)頂部墊巴	直口	98.0	4	DT-DB01

序號				
頂留				mm
底留				mm
企料底部開避位				mm
底橫料防水巴鋸去				mm
安裝扣碼				
安裝扣碼				
多點鎖芯型號:				
手柄型號:				
限位撐型號:				
T窗最大的開度:				
窗玉搭位數:				

門玉款	寬度(mm)	高度(mm)	雙/幅	撐長

大圖版次		本圖版	
		日期	

窗号	寬度 (W)	高度 (H)	數量	樓層
T5-J(SD-G20a)	1295.0	2408.0	~~19~~ 13	~~6F-50F~~
			19	
圖號	T5-J(SD-G20a)			


~~6-20/F~~
#F-50/F
6

名稱	吊趟門玉組裝圖	制圖	吳禕瑜	2020.04.21	修改			
材料		復核			日期			
顏色		批准			圖號	T5-J(SD-G20a)		

EG-DWG3

美特鋁質 有限公司
MIDI Aluminium Fabricator Ltd.

工程號	J-837	地盤	觀塘裕民坊

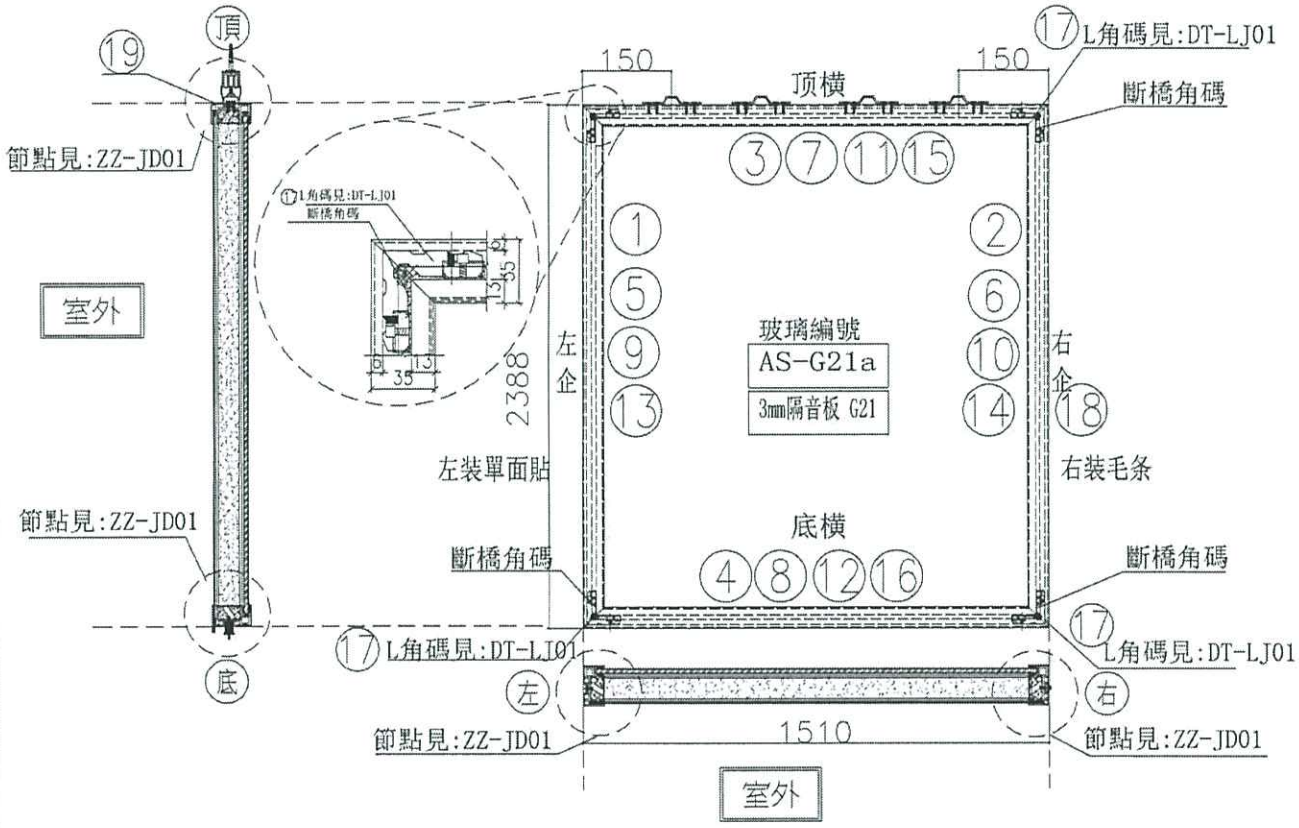

序號	模號	名稱	序號	長度	數量	物料編号
1	X85666	吊趟內框左企	直口	2382.0	1	DT-AL02-04
2	X85666	吊趟內框右企	直口	2382.0	1	DT-AL02-04
3	X85666	吊趟內框頂橫	直口	1504.0	1	DT-AL04-21
4	X85666	吊趟內框底橫	直口	1504.0	1	DT-AL06-21
5	X85665	吊趟外框左企	直口	2388.0	1	DT-AL01-04
6	X85665	吊趟外框右企	直口	2388.0	1	DT-AL01-04
7	X85665	吊趟外框頂橫	直口	1510.0	1	DT-AL03-21
8	X85665	吊趟外框底橫	直口	1510.0	1	DT-AL05-21
9						
10						
11						
12						
13		POMUTE(隔音內插板)	直口	2320.0	1	DT-CB04-01
14		POMUTE(隔音內插板)	直口	2320.0	1	DT-CB04-02
15		POMUTE(隔音內插板)	直口	1443.0	1	DT-CB21-03
16		POMUTE(隔音內插板)	直口	1443.0	1	DT-CB21-04
17	55X55X9角碼	L角碼加工圖	直口	11.5	4	DT-LJ01
18		毛條槽	直口	2388.0	1	DT-MT01-04
19	14X5鋁巴	（收吊輪）頂部墊巴	直口	98.0	4	DT-DB01

序號				
頂留				mm
底留				mm
企料底部開避位				mm
底橫料防水巴鋸去				mm
安裝扣碼				
安裝扣碼				
多點鎖芯型號：				
手柄型號：				
限位撐型號：				
T窗最大的開度：				
窗玉搭位數：				

門玉款	寬度(mm)	高度(mm)	隻/幅	撐長

大圖版次		本圖版	
		日期	

窗号	寬度（W）	高度（H）	數量	樓層
T5-J(SD-G21)	1510.0	2388.0	~~17~~ ~~8~~ 9 15	6F~50F

6-20/F 96 11-50/F


圖號 T5-J(SD-G21)

名稱	吊趟門玉組裝圖	制圖	吳禕瑜	2020.04.21	修改	
材料		復核			日期	
顏色		批准			圖號	T5-J(SD-G21)

EG-DWG3

美特鋁質 有限公司
MIDI Aluminium Fabricator Ltd.

工程號	J-837	地盤	觀塘裕民坊

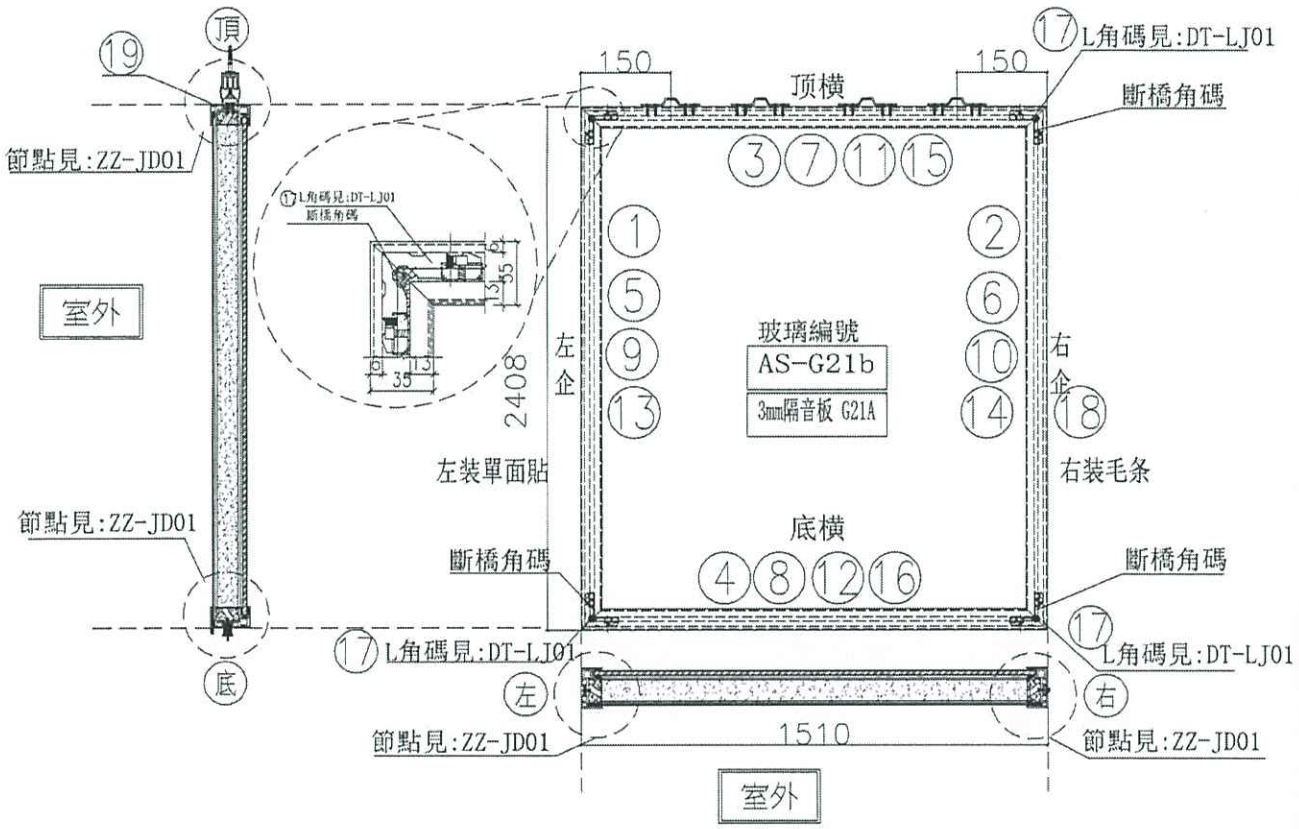

序號	模號	名稱	序號	長度	數量	物料編号
1	X85666	吊趟內框左企	直口	2402.0	1	DT-AL02-02
2	X85666	吊趟內框右企	直口	2402.0	1	DT-AL02-02
3	X85666	吊趟內框頂橫	直口	1504.0	1	DT-AL04-21
4	X85666	吊趟內框底橫	直口	1504.0	1	DT-AL06-21
5	X85665	吊趟外框左企	直口	2408.0	1	DT-AL01-02
6	X85665	吊趟外框右企	直口	2408.0	1	DT-AL01-02
7	X85665	吊趟外框頂橫	直口	1510.0	1	DT-AL03-21
8	X85665	吊趟外框底橫	直口	1510.0	1	DT-AL05-21
9						
10						
11						
12						
13		POMUTE(隔音內插板)	直口	2340.0	1	DT-CB02-01
14		POMUTE(隔音內插板)	直口	2340.0	1	DT-CB02-02
15		POMUTE(隔音內插板)	直口	1443.0	1	DT-CB21-03
16		POMUTE(隔音內插板)	直口	1443.0	1	DT-CB21-04
17	55X55X9角碼	L角碼加工圖	直口	11.5	4	DT-LJ01
18		毛條槽	直口	2408.0	1	DT-MT01-02
19	14X5鋁巴	（收吊輪）頂部幫巴	直口	98.0	4	DT-DB01

序號				
頂留				mm
底留				mm
企料底部開避位				mm
底橫料防水巴鎅去				mm
安裝扣碼				
安裝扣碼				
多點鎖芯型號：				
手柄型號：				
限位撐型號：				
T窗最大的開度：				
窗玉搭位數：				

門玉款	寬度(mm)	高度(mm)	隻/幅	撐長


大圖版次		本圖版	
		日期	
窗号	寬度（W）	高度（H）	數量	複層
T5-J(SD-G21a)	1510.0	2408.0	~~20~~ 22	~~6P-50F~~ 6-5017-6-H-5017-
圖號	T5-J(SD-G21a)			

名稱	吊趟門玉組裝圖	制圖	吳禕瑜	2020.04.21	修改			
材料		復核			日期			
顏色		批准			圖號	T5-J(SD-G21a)		

EG-DWG3

美特鋁質 有限公司
MIDI Aluminium Fabricator Ltd.

工程號	J-837	地盤	觀塘裕民坊

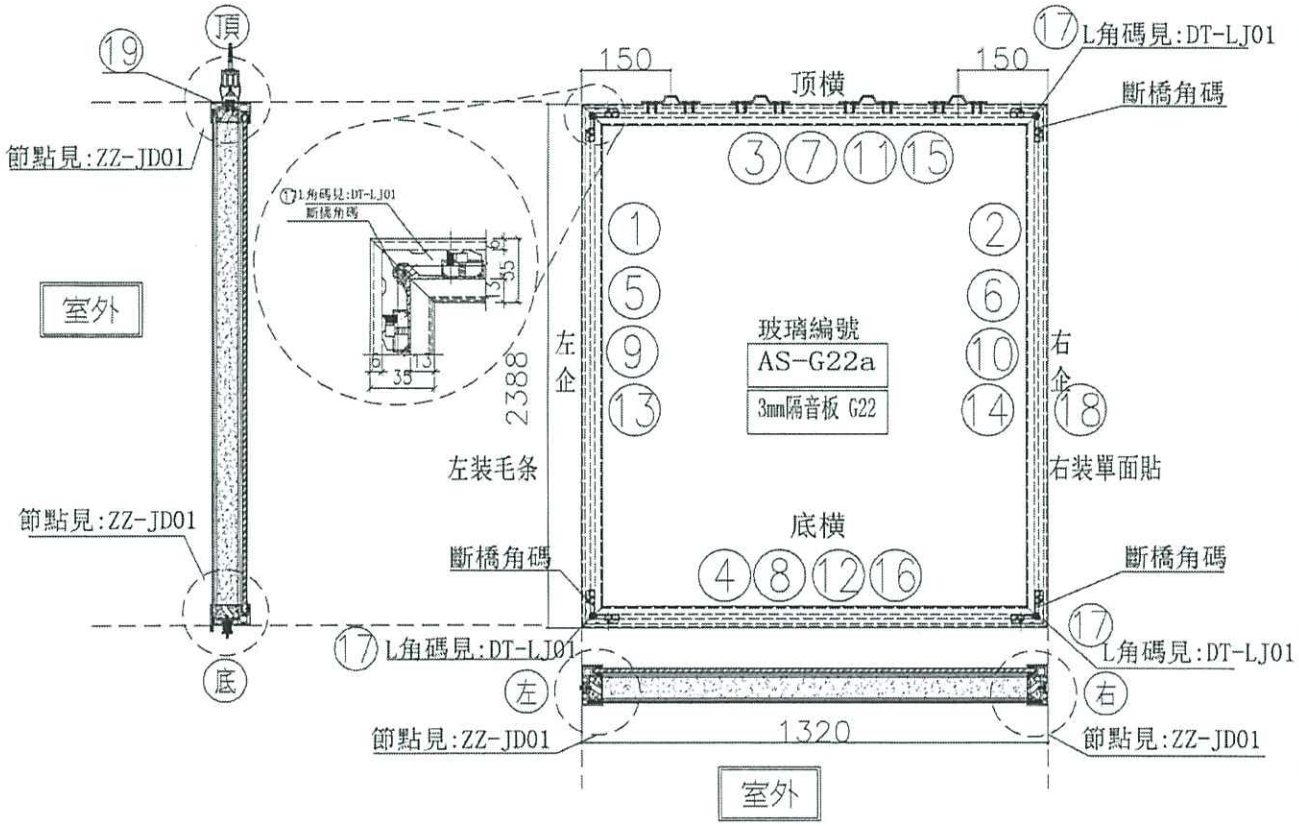

序號	模號	名稱	序號	長度	數量	物料編号
1	X85666	吊趟內框左企	直口	2382.0	1	DT-AL02-04
2	X85666	吊趟內框右企	直口	2382.0	1	DT-AL02-04
3	X85666	吊趟內框頂橫	直口	1314.0	1	DT-AL04-07
4	X85666	吊趟內框底橫	直口	1314.0	1	DT-AL06-07
5	X85665	吊趟外框左企	直口	2388.0	1	DT-AL01-04
6	X85665	吊趟外框右企	直口	2388.0	1	DT-AL01-04
7	X85665	吊趟外框頂橫	直口	1320.0	1	DT-AL03-07
8	X85665	吊趟外框底橫	直口	1320.0	1	DT-AL05-07
9						
10						
11						
12						
13		POMUTE(隔音內插板)	直口	2320.0	1	DT-CB04-01
14		POMUTE(隔音內插板)	直口	2320.0	1	DT-CB04-02
15		POMUTE(隔音內插板)	直口	1253.0	1	DT-CB07-03
16		POMUTE(隔音內插板)	直口	1253.0	1	DT-CB07-04
17	55X55X9角碼	L角碼加工圖	直口	11.5	4	DT-LJ01
18		毛條槽	直口	2388.0	1	DT-MT01-04
19	14X5鋁巴	（收吊輪）頂部墊巴	直口	98.0	4	DT-DB01

序號				
頂留				mm
底留				mm
企料底部開避位				mm
底橫料防水巴鋸去				mm
安裝扣碼				
安裝扣碼				
多點鎖芯型號：				
手柄型號：				
限位撐型號：				
T窗最大的開度：				
窗玉搭位數：				

門玉款	寬度(mm)	高度(mm)	隻/幅	撐長

大圖版次		本圖版	
		日期	

窗号	宽度（W）	高度（H）	數量	樓層
T5-L(SD-G22)	1320.0	2388.0	~~14~~ 15	~~6F-50F~~ 6-20/F
			18	21樘 9/F-18-50/F


圖號 T5-L(SD-G22)

名稱	吊趟門玉組裝圖	制圖	吳禕瑜	2020.04.21	修改			
材料		復核			日期			
顏色		批准			圖號	T5-L(SD-G22)		

EG-DWG3

美特鋁質 有限公司
MIDI Aluminium Fabricator Ltd.

工程號	J-837	地盤	觀塘裕民坊

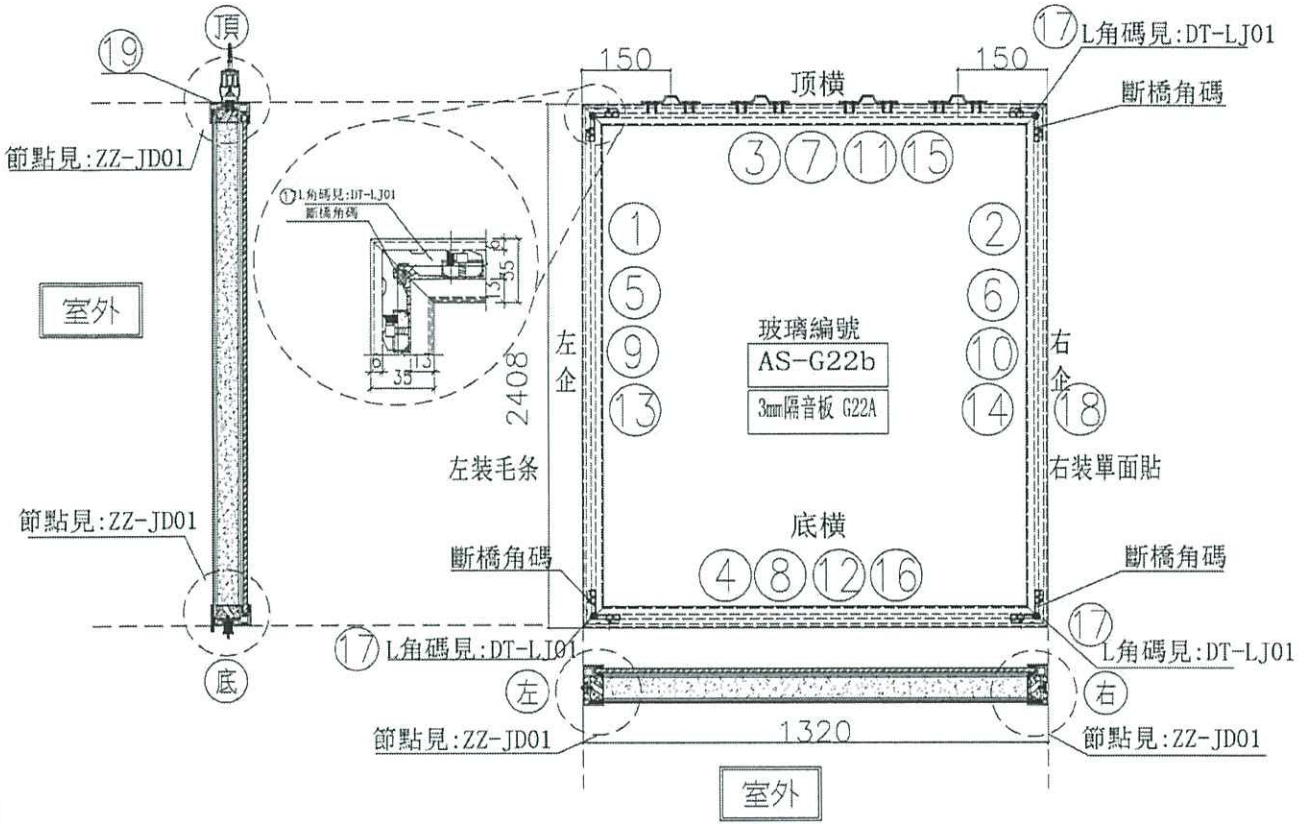

序號	模號	名稱	序號	長度	數量	物料編号
1	X85666	吊趟內框左企	直口	2402.0	1	DT-AL02-02
2	X85666	吊趟內框右企	直口	2402.0	1	DT-AL02-02
3	X85666	吊趟內框頂橫	直口	1314.0	1	DT-AL04-07
4	X85666	吊趟內框底橫	直口	1314.0	1	DT-AL06-07
5	X85665	吊趟外框左企	直口	2408.0	1	DT-AL01-02
6	X85665	吊趟外框右企	直口	2408.0	1	DT-AL01-02
7	X85665	吊趟外框頂橫	直口	1320.0	1	DT-AL03-07
8	X85665	吊趟外框底橫	直口	1320.0	1	DT-AL05-07
9						
10						
11						
12						
13		POMUTE(隔音內插板)	直口	2340.0	1	DT-CB02-01
14		POMUTE(隔音內插板)	直口	2340.0	1	DT-CB02-02
15		POMUTE(隔音內插板)	直口	1253.0	1	DT-CB07-03
16		POMUTE(隔音內插板)	直口	1253.0	1	DT-CB07-04
17	55X55X9角碼	L角碼加工圖	直口	11.5	4	DT-LJ01
18		毛條槽	直口	2408.0	1	DT-MT01-02
19	14X5鋁巴	（收吊輪）頂部墊巴	直口	98.0	4	DT-DB01

序號				
頂留				mm
底留				mm
企料底部開遊位				mm
底橫料防水巴鋸去				mm
安裝扣碼				
安裝扣碼				
多點鎖芯型號：				
手柄型號：				
限位撐型號：				
T窗最大的開度：				
窗玉搭位數：				

門玉款	寬度(mm)	高度(mm)	隻/幅	撐長

大圖版次		本圖版	
		日期	

窗号	宽度（W）	高度（H）	数量	樓層
T5-L(SD-G22a)	1320.0	2408.0	26 ~~25~~	~~6F~50F~~ 6-20F 10-50F
			16套	


圖號 T5-L(SD-G22a)

名稱	吊趟門玉組裝圖	制圖	吳禕瑜	2020.04.21	修改			
材料		復核			日期			
顏色		批准			圖號	T5-L(SD-G22a)		

EG-DWG3

美持鋁質 有限公司
MIDI Aluminium Fabricator Ltd.

工程號	J-837	地盤	觀塘裕民坊

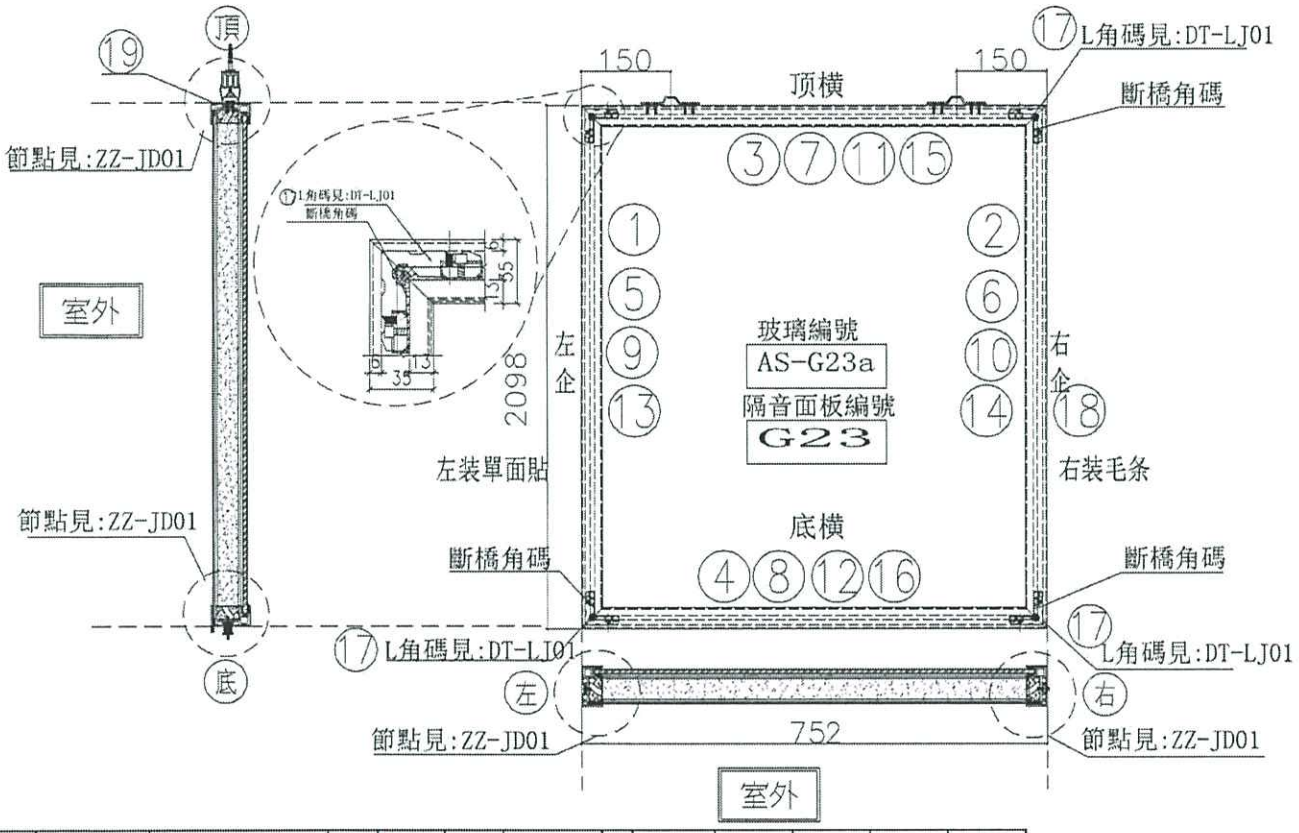

序號	模號	名稱	序號	長度	數量	物料編号
1	X85666	吊趟內框左企	直口	2092.0	1	DT-AL02-03
2	X85666	吊趟內框右企	直口	2092.0	1	DT-AL02-03
3	X85666	吊趟內框頂橫	直口	746.0	1	DT-AL04-02
4	X85666	吊趟內框底橫	直口	746.0	1	DT-AL06-02
5	X85665	吊趟外框左企	直口	2098.0	1	DT-AL01-03
6	X85665	吊趟外框右企	直口	2098.0	1	DT-AL01-03
7	X85665	吊趟外框頂橫	直口	752.0	1	DT-AL03-02
8	X85665	吊趟外框底橫	直口	752.0	1	DT-AL05-02
9		隔音板用U槽	直口	2062.0	1	DT-UC03-01
10		隔音板用U槽	直口	2062.0	1	DT-UC03-02
11		隔音板用U槽	直口	737.0	1	DT-UC02-03
12		隔音板用U槽	直口	737.0	1	DT-UC02-04
13		POMUTE(隔音內插板)	直口	2030.0	1	DT-CB03-01
14		POMUTE(隔音內插板)	直口	2030.0	1	DT-CB03-02
15		POMUTE(隔音內插板)	直口	685.0	1	DT-CB02-03
16		POMUTE(隔音內插板)	直口	685.0	1	DT-CB02-04
17	55X55X9角碼	L角碼加工圖	直口	11.5	4	DT-LJ01
18		毛條槽	直口	2098.0	1	DT-MT01-03
19	14X5鋁巴	(收吊輪)頂部墊巴	直口	98.0	2	DT-DB01

序號				
頂留				mm
底留				mm
企料底部開避位				mm
底橫料防水巴鋸去				mm
安裝扣碼				
安裝扣碼				
多點鎖芯型號:				
手柄型號:				
限位撐型號:				
T窗最大的開度:				
窗玉搭位數:				

門玉款	寬度(mm)	高度(mm)	隻/幅	撐長

大圖版次		本圖版	
		日期	

窗号	宽度 (W)	高度 (H)	数量	楼層
T5-L(SD-G23)	752.0	2098.0	~~6~~ 11	6F-50F
			~~22~~ 25	
圖號	T5-L(SD-G23)			


6-20/F
96-50/F.

名稱	吊趟門玉組裝圖	制圖	吳禕瑜	2020.04.21	修改			
材料		復核			日期			
顏色		批准			圖號	T5-L(SD-G23)		

EG-DWG3

美特鋁質 有限公司
MIDI Aluminium Fabricator Ltd.

工程號	J-837	地盤	觀塘裕民坊

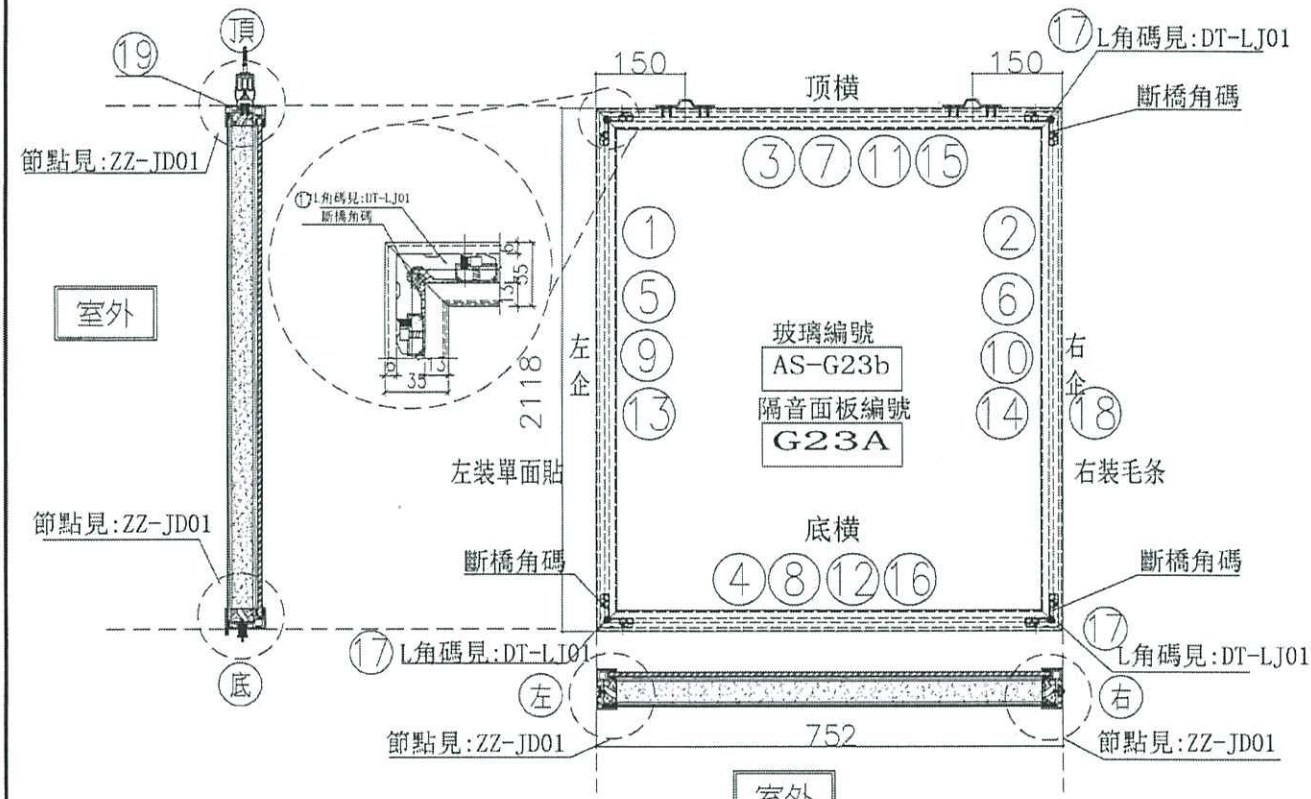

室外

序號	模號	名稱	序號	長度	數量	物料編号
1	X85666	吊趟內框左企	直口	2112.0	1	DT-AL02-01
2	X85666	吊趟內框右企	直口	2112.0	1	DT-AL02-01
3	X85666	吊趟內框頂橫	直口	746.0	1	DT-AL04-02
4	X85666	吊趟內框底橫	直口	746.0	1	DT-AL06-02
5	X85665	吊趟外框左企	直口	2118.0	1	DT-AL01-01
6	X85665	吊趟外框右企	直口	2118.0	1	DT-AL01-01
7	X85665	吊趟外框頂橫	直口	752.0	1	DT-AL03-02
8	X85665	吊趟外框底橫	直口	752.0	1	DT-AL05-02
9		隔音板用U槽	直口	2082.0	1	DT-UC01-01
10		隔音板用U槽	直口	2082.0	1	DT-UC01-02
11		隔音板用U槽	直口	737.0	1	DT-UC02-03
12		隔音板用U槽	直口	737.0	1	DT-UC02-04
13		POMUTE(隔音內插板)	直口	2050.0	1	DT-CB01-01
14		POMUTE(隔音內插板)	直口	2050.0	1	DT-CB01-02
15		POMUTE(隔音內插板)	直口	685.0	1	DT-CB02-03
16		POMUTE(隔音內插板)	直口	685.0	1	DT-CB02-04
17	55X55X9角碼	L角碼加工圖	直口	11.5	4	DT-LJ01
18		毛條槽	直口	2118.0	1	DT-MT01-01
19	14X5鋁巴	(收吊輪)頂部墊巴	直口	98.0	2	DT-DB01

序號				
頂留				mm
底留				mm
企料底部開避位				mm
底橫料防水巴鎖去				mm
安裝扣碼				
安裝扣碼				
多點鎖芯型號:				
手柄型號:				
限位撐型號:				
T窗最大的開度:				
窗玉搭位數:				

門玉款	寬度(mm)	高度(mm)	隻/幅	撐長

大圖版次		本圖版	
		日期	

窗号	寬度 (W)	高度 (H)	數量	樓層
T5-L(SD-G23a)	752.0	2118.0	~~31~~ 12	~~6F-50F~~ 10-50F

6-2017


圖號 T5-L(SD-G23a)

名稱	吊趟門玉組裝圖	制圖	吳禕瑜	2020.04.21	修改			
材料		復核			日期			
顏色		批准			圖號	T5-L(SD-G23a)		

EG-DWG3

美特鋁質 有限公司
MIDI Aluminium Fabricator Ltd.

工程號	J-837	地盤	觀塘裕民坊

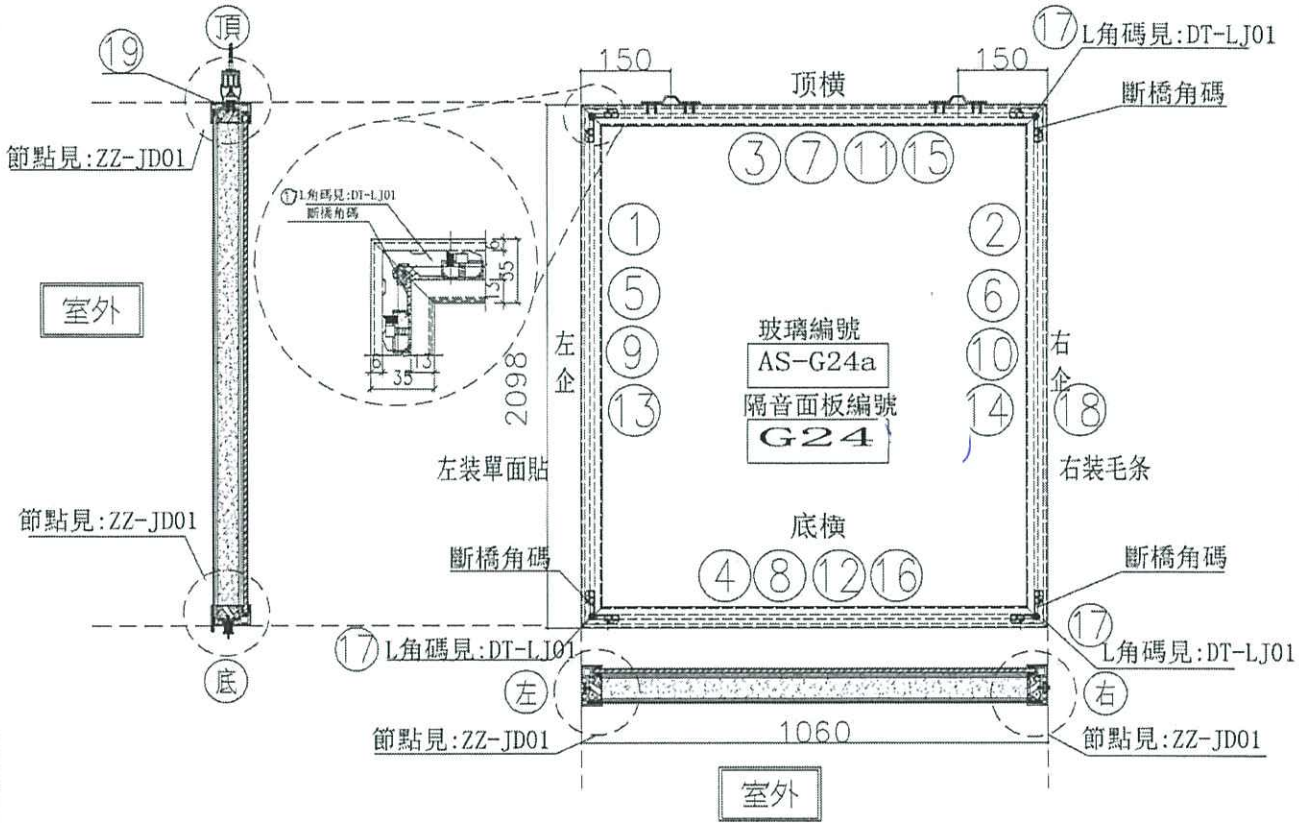

序號	模號	名稱	序號	長度	數量	物料編号
1	X85666	吊趟內框左企	直口	2092.0	1	DT-AL02-03
2	X85666	吊趟內框右企	直口	2092.0	1	DT-AL02-03
3	X85666	吊趟內框頂橫	直口	1054.0	1	DT-AL04-24
4	X85666	吊趟內框底橫	直口	1054.0	1	DT-AL06-24
5	X85665	吊趟外框左企	直口	2098.0	1	DT-AL01-03
6	X85665	吊趟外框右企	直口	2098.0	1	DT-AL01-03
7	X85665	吊趟外框頂橫	直口	1060.0	1	DT-AL03-24
8	X85665	吊趟外框底橫	直口	1060.0	1	DT-AL05-24
9		隔音板用U槽	直口	2062.0	1	DT-UC03-01
10		隔音板用U槽	直口	2062.0	1	DT-UC03-02
11		隔音板用U槽	直口	1045.0	1	DT-UC24-03
12		隔音板用U槽	直口	1045.0	1	DT-UC24-04
13		POMUTE(隔音內插板)	直口	2030.0	1	DT-CB03-01
14		POMUTE(隔音內插板)	直口	2030.0	1	DT-CB03-02
15		POMUTE(隔音內插板)	直口	993.0	1	DT-CB24-03
16		POMUTE(隔音內插板)	直口	993.0	1	DT-CB24-04
17	55X55X9角碼	L角碼加工圖	直口	11.5	4	DT-LJ01
18		毛條槽	直口	2098.0	1	DT-MT01-03
19	14X5鋁巴	(收吊輪)頂部墊巴	直口	98.0	2	DT-DB01

序號				
頂留				mm
底留				mm
企料底部開避位				mm
底橫料防水巴鋸去				mm
安裝扣碼				
安裝扣碼				
多點鎖芯型號：				
手柄型號：				
限位撐型號：				
T窗最大的開度：				
窗玉搭位數：				

門玉款	寬度(mm)	高度(mm)	隻/幅	撐長

大圖版次		本圖版	
		日期	

窗号	寬度 (W)	高度 (H)	數量	樓層
T5-L(SD-G24)	1060.0	2098.0	1 2	6F-50F
			24	

圖號 T5-L(SD-G24)


6-20件
9-6
10-5件

名稱	吊趟門玉組裝圖	制圖	吳禕瑜	2020.04.21	修改			
材料		復核			日期			
顏色		批准			圖號	T5-L(SD-G24)		

EG-DWG3

美特鋁質 有限公司
MIDI Aluminium Fabricator Ltd.

工程號	J-837	地盤	觀塘裕民坊

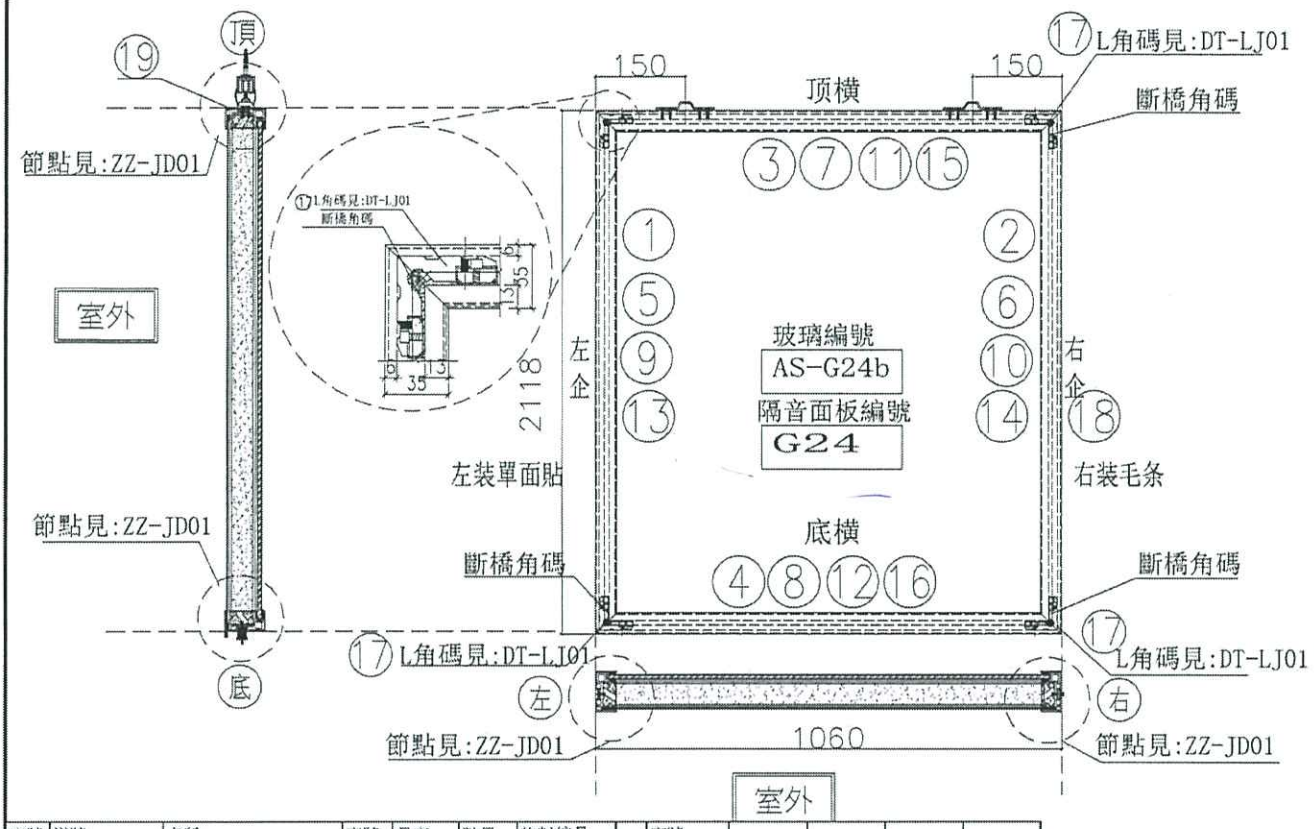

序號	模號	名稱	序號	長度	數量	物料編号
1	X85666	吊趟內框左企	直口	2112.0	1	DT-AL02-01
2	X85666	吊趟內框右企	直口	2112.0	1	DT-AL02-01
3	X85666	吊趟內框頂橫	直口	1054.0	1	DT-AL04-24
4	X85666	吊趟內框底橫	直口	1054.0	1	DT-AL06-24
5	X85665	吊趟外框左企	直口	2118.0	1	DT-AL01-01
6	X85665	吊趟外框右企	直口	2118.0	1	DT-AL01-01
7	X85665	吊趟外框頂橫	直口	1060.0	1	DT-AL03-24
8	X85665	吊趟外框底橫	直口	1060.0	1	DT-AL05-24
9		隔音板用U槽	直口	2082.0	1	DT-UC01-01
10		隔音板用U槽	直口	2082.0	1	DT-UC01-02
11		隔音板用U槽	直口	1045.0	1	DT-UC24-03
12		隔音板用U槽	直口	1045.0	1	DT-UC24-04
13		POMUTE(隔音內插板)	直口	2050.0	1	DT-CB01-01
14		POMUTE(隔音內插板)	直口	2050.0	1	DT-CB01-02
15		POMUTE(隔音內插板)	直口	993.0	1	DT-CB24-03
16		POMUTE(隔音內插板)	直口	993.0	1	DT-CB24-04
17	55X55X9角碼	L角碼加工圖	直口	11.5	4	DT-LJ01
18		毛條槽	直口	2118.0	1	DT-MT01-01
19	14X5鋁巴	（收吊輪）頂部墊巴	直口	98.0	2	DT-DB01

序號				
頂留				mm
底留				mm
企料底部開避位				mm
底橫料防水巴鋸去				mm
安裝扣碼				
安裝扣碼				
多點鎖芯型號：				
手柄型號：				
限位撐型號：				
T窗最大的開度：				
窗玉搭位數：				

門玉款	寬度(mm)	高度(mm)	隻/幅	撐長

大圖版次		本圖版	
		日期	

窗号	宽度（W）	高度（H）	数量	楼层
T5-L(SD-G24a)	1060.0	2118.0	~~30~~ 17	~~5F-50F~~ 6-20F 第6-50F
			~~12~~ 13	


圖號 T5-L(SD-G24a)

名稱	吊趟門玉組裝圖	制圖	吳禕瑜	2020.04.21	修改			
材料		復核			日期			
顏色		批准			圖號	T5-L(SD-G24a)		

EG-DWG3

美特鋁質 有限公司
MIDI Aluminium Fabricator Ltd.

工程號	J-837	地盤	觀塘裕民坊

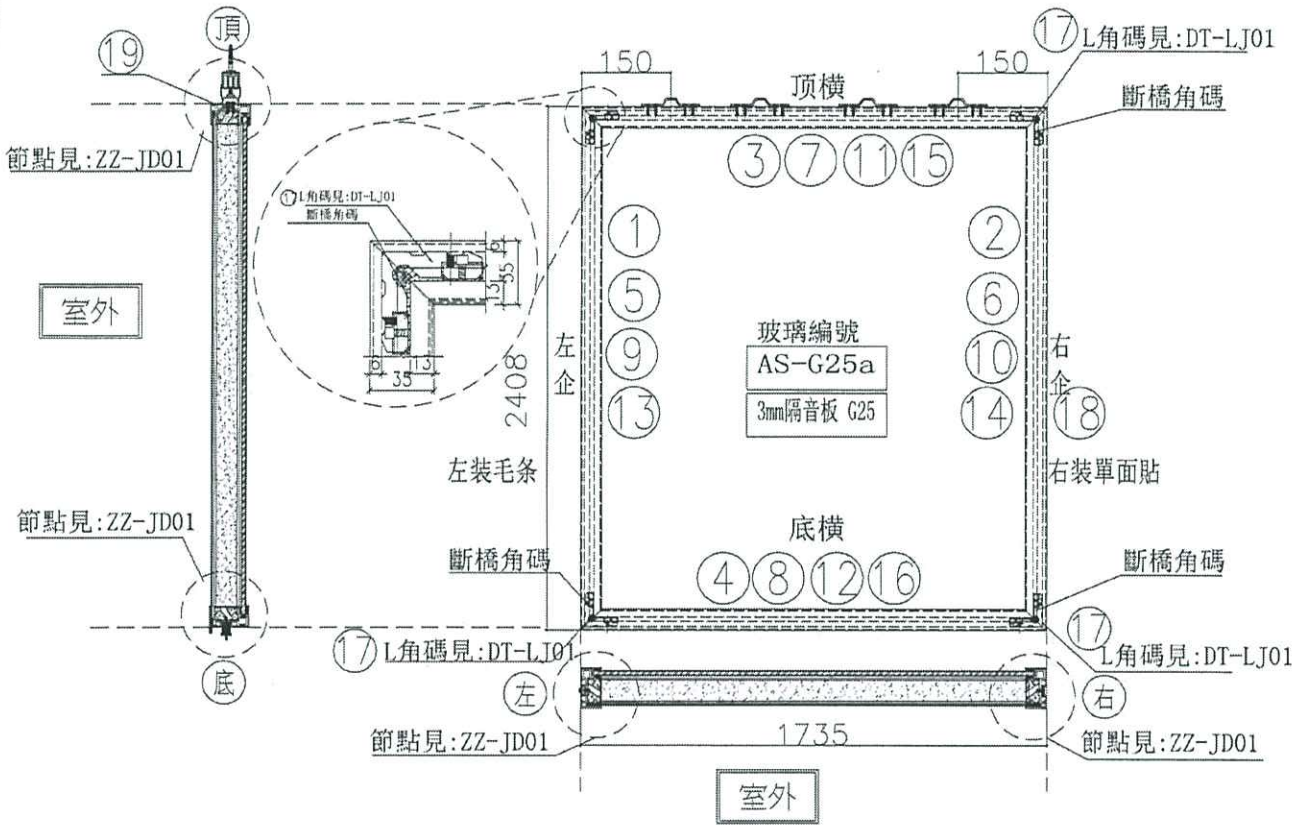

序號	模號	名稱	序號	長度	數量	物料編号
1	X85666	吊趟內框左企	直口	2402.0	1	DT-AL02-02
2	X85666	吊趟內框右企	直口	2402.0	1	DT-AL02-02
3	X85666	吊趟內框頂橫	直口	1729.0	1	DT-AL04-25
4	X85666	吊趟內框底橫	直口	1729.0	1	DT-AL06-25
5	X85665	吊趟外框左企	直口	2408.0	1	DT-AL01-02
6	X85665	吊趟外框右企	直口	2408.0	1	DT-AL01-02
7	X85665	吊趟外框頂橫	直口	1735.0	1	DT-AL03-25
8	X85665	吊趟外框底橫	直口	1735.0	1	DT-AL05-25
9						
10						
11						
12						
13		POMUTE(隔音內插板)	直口	2340.0	1	DT-CB02-01
14		POMUTE(隔音內插板)	直口	2340.0	1	DT-CB02-02
15		POMUTE(隔音內插板)	直口	1668.0	1	DT-CB25-03
16		POMUTE(隔音內插板)	直口	1668.0	1	DT-CB25-04
17	55X55X9角碼	L角碼加工圈	直口	11.5	4	DT-LJ01
18		毛條槽	直口	2408.0	1	DT-MT01-02
19	14X5鋁巴	（收吊輪）頂部墊巴	直口	98.0	4	DT-DB01

序號				
頂留				mm
底留				mm
企料底部開避位				mm
底橫料防水巴鋸去				mm
安裝扣碼				
安裝扣碼				
多點鎖芯型號：				
手柄型號：				
限位撐型號：				
T窗最大的開度：				
窗玉搭位數：				

門玉款	寬度(mm)	高度(mm)	隻/幅	撐長

大圖版次		本圖版	
		日期	

窗号	宽度（W）	高度（H）	数量	楼层
T5-L(SD-G25)	1735.0	2408.0	34 ~~20~~	6F~50F
			~~19~~ 20	

6~20F
10-50F
9


圖號 T5-L(SD-G25)

名稱	吊趟門玉組裝圖	制圖	吳禕瑜	2020.04.21	修改			
材料		復核			日期			
顏色		批准			圖號	T5-L(SD-G25)		

EG-DWG3

美特鋁質 有限公司
MIDI Aluminium Fabricator Ltd.

工程號	J-837	地盤	觀塘裕民坊

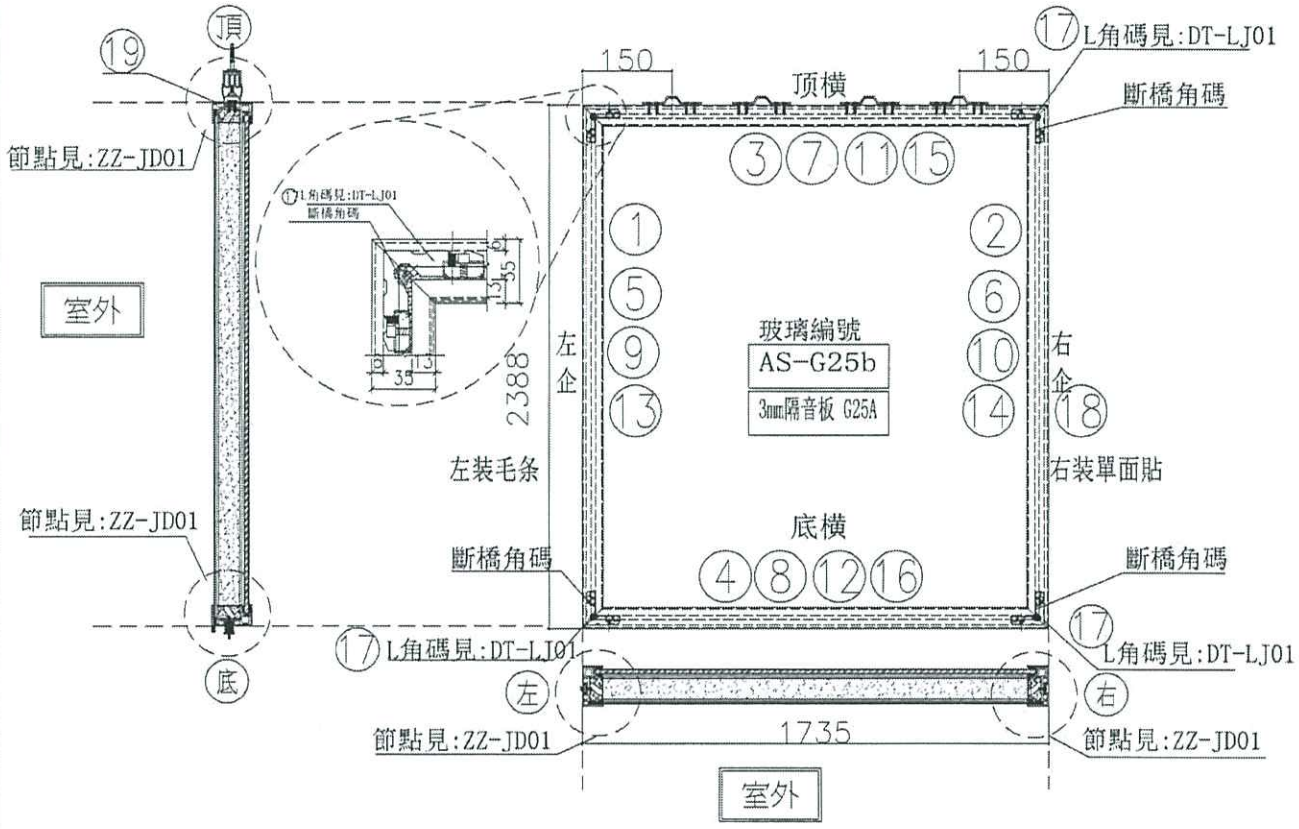

序號	模號	名稱	序號	長度	數量	物料編号
1	X85666	吊趟內框左企	直口	2382.0	1	DT-AL02-04
2	X85666	吊趟內框右企	直口	2382.0	1	DT-AL02-04
3	X85666	吊趟內框頂橫	直口	1729.0	1	DT-AL04-25
4	X85666	吊趟內框底橫	直口	1729.0	1	DT-AL06-25
5	X85665	吊趟外框左企	直口	2388.0	1	DT-AL01-04
6	X85665	吊趟外框右企	直口	2388.0	1	DT-AL01-04
7	X85665	吊趟外框頂橫	直口	1735.0	1	DT-AL03-25
8	X85665	吊趟外框底橫	直口	1735.0	1	DT-AL05-25
9						
10						
11						
12						
13		POMUTE(隔音內插板)	直口	2320.0	1	DT-CB04-01
14		POMUTE(隔音內插板)	直口	2320.0	1	DT-CB04-02
15		POMUTE(隔音內插板)	直口	1668.0	1	DT-CB25-03
16		POMUTE(隔音內插板)	直口	1668.0	1	DT-CB25-04
17	55X55X9角碼	L角碼加工圖	直口	11.5	4	DT-LJ01
18		毛條槽	直口	2388.0	1	DT-MT01-04
19	14X5鋁已	(收吊輪)頂部墊已	直口	98.0	4	DT-DB01

序號				
頂留				mm
底留				mm
企料底部開避位				mm
底橫料防水巴縮去				mm
安裝扣碼				
安裝扣碼				
多點鎖芯型號：				
手柄型號：				
限位撐型號：				
T窗最大的開度：				
窗玉搭位數：				

門玉款	寬度(mm)	高度(mm)	隻幅	撐長

大圖版次		本圖版日期	
窗号	寬度 (W)	高度 (H)	數量	樓層
T5-L(SD-G25a)	1735.0	2388.0	8 +	6F-50F
				17

6 2017
10-50F


圖號 T5-L(SD-G25a)

名稱	吊趟門玉組裝圖	制圖	吳禕瑜	2020.04.21	修改			
材料		復核			日期			
顏色		批准			圖號	T5-L(SD-G25a)		

EG*-DWG3

美特鋁質 有限公司
MIDI Aluminium Fabricator Ltd.

工程號	J-837	地盤	觀塘裕民坊

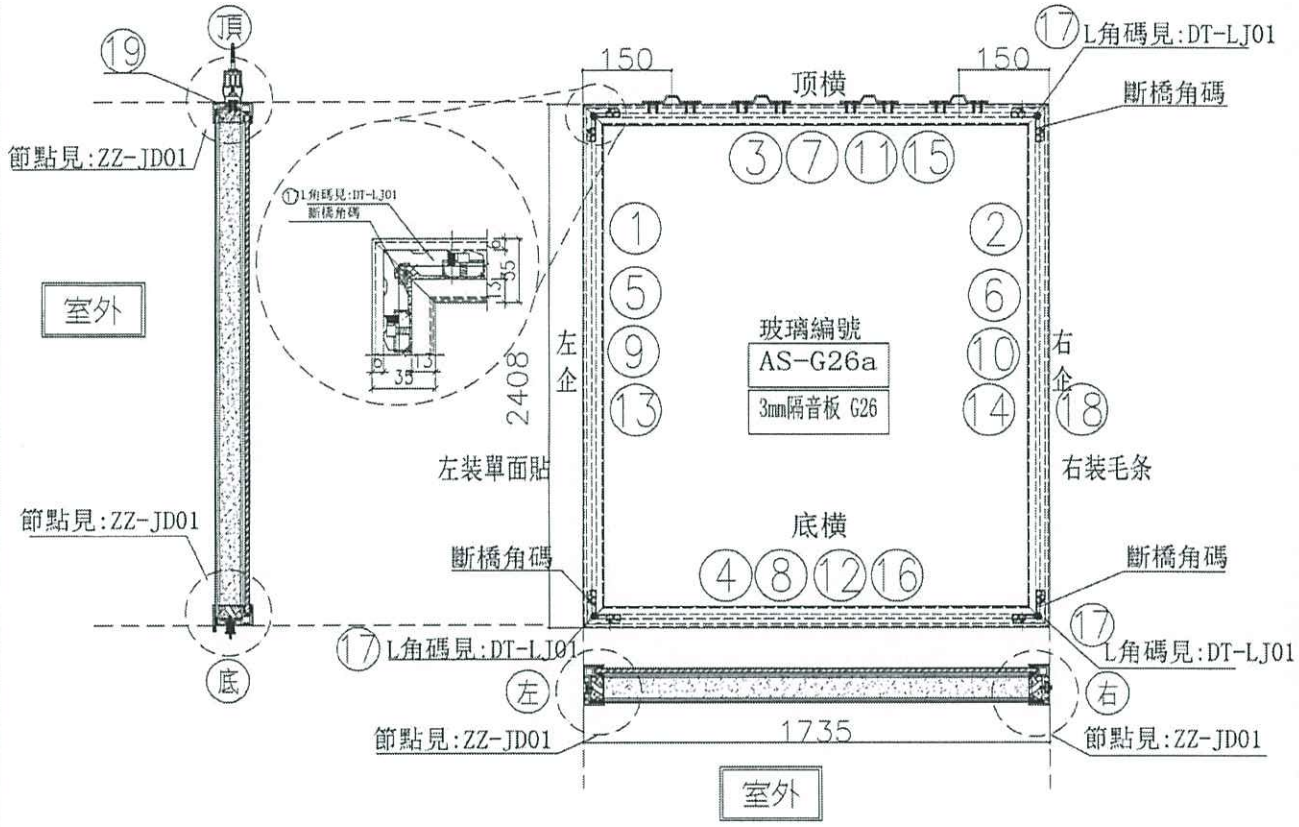

序號	橫號	名稱	序號	長度	數量	物料編号
1	X85666	吊趟內框左企	直口	2402.0	1	DT-AL02-02
2	X85666	吊趟內框右企	直口	2402.0	1	DT-AL02-02
3	X85666	吊趟內框頂橫	直口	1729.0	1	DT-AL04-25
4	X85666	吊趟內框底橫	直口	1729.0	1	DT-AL06-25
5	X85665	吊趟外框左企	直口	2408.0	1	DT-AL01-02
6	X85665	吊趟外框右企	直口	2408.0	1	DT-AL01-02
7	X85665	吊趟外框頂橫	直口	1735.0	1	DT-AL03-25
8	X85665	吊趟外框底橫	直口	1735.0	1	DT-AL05-25
9						
10						
11						
12						
13		POMUTE(隔音內插板)	直口	2340.0	1	DT-CB02-01
14		POMUTE(隔音內插板)	直口	2340.0	1	DT-CB02-02
15		POMUTE(隔音內插板)	直口	1668.0	1	DT-CB25-03
16		POMUTE(隔音內插板)	直口	1668.0	1	DT-CB25-04
17	55X55X9角碼	L角碼加工圖	直口	11.5	4	DT-LJ01
18		毛條槽	直口	2408.0	1	DT-MT01-02
19	14X5鋁巴	(收吊輪)頂部墊巴	直口	98.0	4	DT-DB01

序號				
頂留				mm
底留				mm
企料底部開避位				mm
底橫料防水巴鋸去				mm
安裝扣碼				
安裝扣碼				
多點鎖芯型號：				
手柄型號：				
限位撐型號：				
T窗最大的開度：				
窗玉搭位數：				

門玉款	寬度(mm)	高度(mm)	雙/單	撐長

大圖版次		本圖版	
		日期	

窗号	宽度 (W)	高度 (H)	数量	楼層
T5-M(SD-G26)	1735.0	2408.0	~~33~~ 7	6F~~-50F~~
			~~11~~ 25	
圖號	T5-M(SD-G26)			


~~6-20F~~
~~28-50F~~
6F-50F

名稱	吊趟門玉組裝圖	制圖	吳禕瑜	2020.04.21	修改			
材料		復核			日期			
顏色		批准			圖號	T5-M(SD-G26)		

EG-DWG3

美特鋁質 有限公司
MIDI Aluminium Fabricator Ltd.

工程號	J-837	地盤	觀塘裕民坊

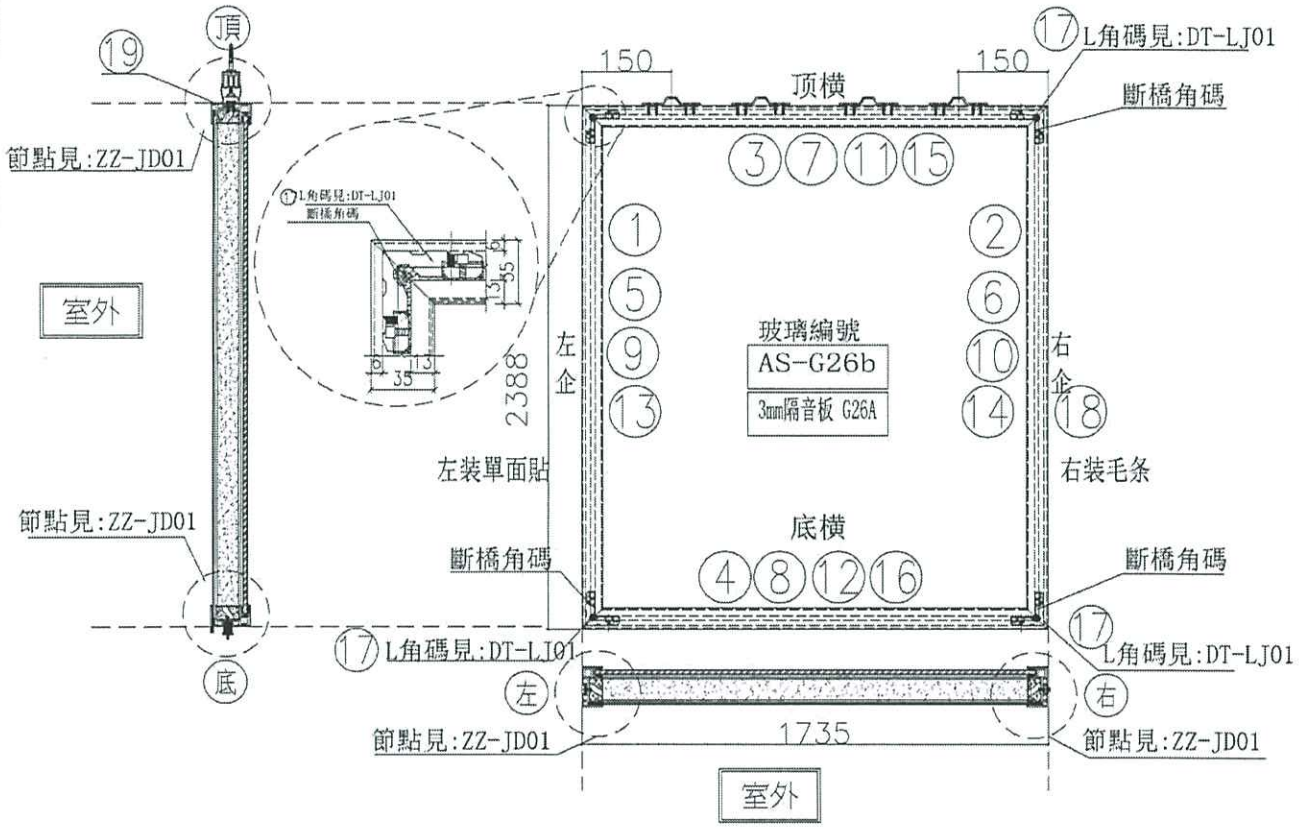

序號	模號	名稱	序號	長度	數量	物料編号
1	X85666	吊趟內框左企	直口	2382.0	1	DT-AL02-04
2	X85666	吊趟內框右企	直口	2382.0	1	DT-AL02-04
3	X85666	吊趟內框頂橫	直口	1729.0	1	DT-AL04-25
4	X85666	吊趟內框底橫	直口	1729.0	1	DT-AL06-25
5	X85665	吊趟外框左企	直口	2388.0	1	DT-AL01-04
6	X85665	吊趟外框右企	直口	2388.0	1	DT-AL01-04
7	X85665	吊趟外框頂橫	直口	1735.0	1	DT-AL03-25
8	X85665	吊趟外框底橫	直口	1735.0	1	DT-AL05-25
9						
10						
11						
12						
13		POMUTE(隔音內插板)	直口	2320.0	1	DT-CB04-01
14		POMUTE(隔音內插板)	直口	2320.0	1	DT-CB04-02
15		POMUTE(隔音內插板)	直口	1668.0	1	DT-CB25-03
16		POMUTE(隔音內插板)	直口	1668.0	1	DT-CB25-04
17	55X55X9角碼	L角碼加工圖	直口	11.5	4	DT-LJ01
18		毛條槽	直口	2388.0	1	DT-MT01-04
19	14X5鋁巴	(收吊輪)頂部墊巴	直口	98.0	4	DT-DB01

序號				
頂留				mm
底留				mm
企料底部開避位				mm
底橫料防水巴鑼去				mm
安裝扣碼				
安裝扣碼				
多點鎖芯型號：				
手柄型號：				
限位撐型號：				
T窗最大的開度：				
窗玉搭位數：				

門玉款	寬度(mm)	高度(mm)	雙/幅	撐長

大圖版次		本圖版	
		日期	

窗号	寬度 (W)	高度 (H)	數量	樓層
T5-M(SD-G26a)	1735.0	2388.0	4 ~~20~~	~~6F-50F~~
			~~4~~	
				12

6-20F
23-50F
6F-50F


圖號 T5-M(SD-G26a)

名稱	吊趟門玉組裝圖	制圖	吳禕瑜	2020.04.21	修改			
材料		復核			日期			
顏色		批准			圖號	T5-M(SD-G26a)		

EG-DWG3

美特鋁質 有限公司
MIDI Aluminium Fabricator Ltd.

工程號	J-837	地盤	觀塘裕民坊

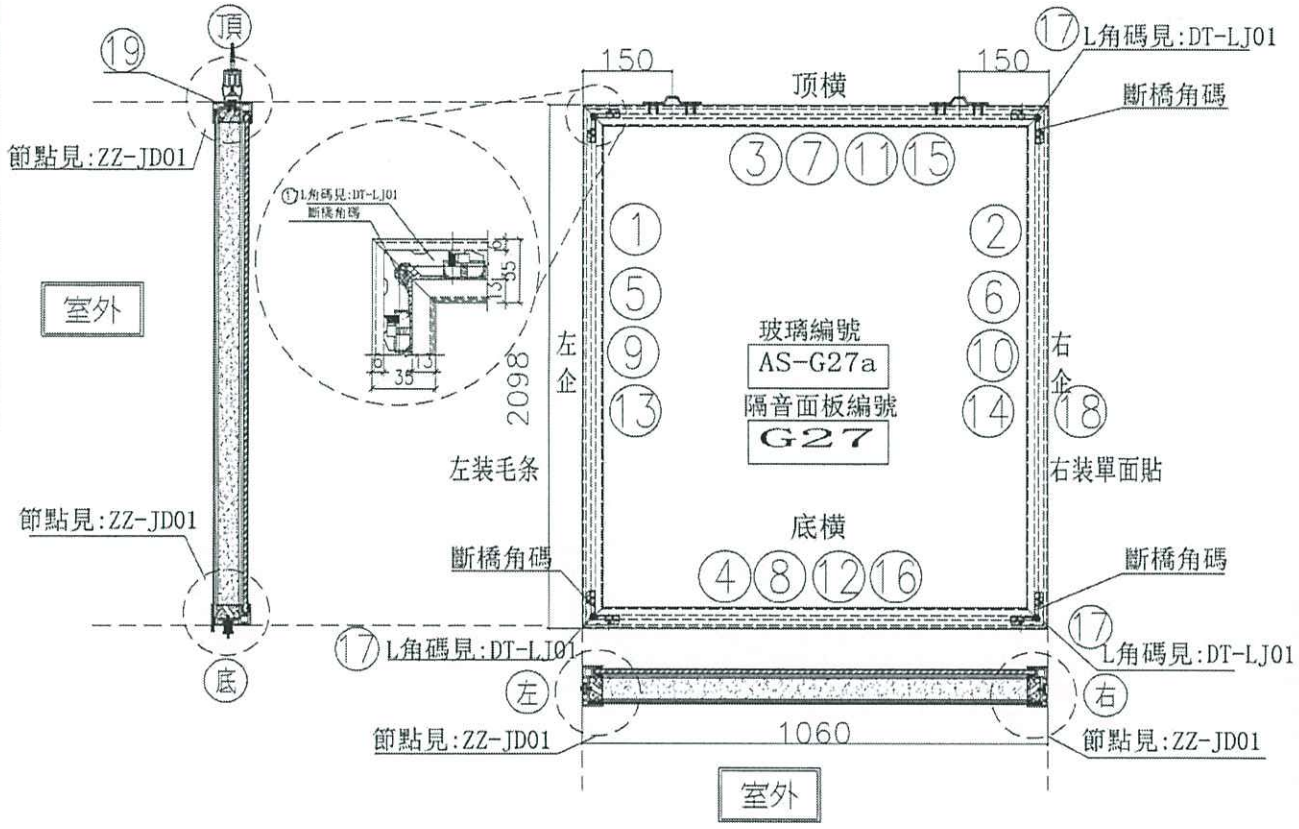

序號	模號	名稱	序號	長度	數量	物料編号
1	X85666	吊趟內框左企	直口	2092.0	1	DT-AL02-03
2	X85666	吊趟內框右企	直口	2092.0	1	DT-AL02-03
3	X85666	吊趟內框頂橫	直口	1054.0	1	DT-AL04-24
4	X85666	吊趟內框底橫	直口	1054.0	1	DT-AL06-24
5	X85665	吊趟外框左企	直口	2098.0	1	DT-AL01-03
6	X85665	吊趟外框右企	直口	2098.0	1	DT-AL01-03
7	X85665	吊趟外框頂橫	直口	1060.0	1	DT-AL03-24
8	X85665	吊趟外框底橫	直口	1060.0	1	DT-AL05-24
9		隔音板用U槽	直口	2062.0	1	DT-UC03-01
10		隔音板用U槽	直口	2062.0	1	DT-UC03-02
11		隔音板用U槽	直口	1045.0	1	DT-UC24-03
12		隔音板用U槽	直口	1045.0	1	DT-UC24-04
13		POMUTE(隔音內插板)	直口	2030.0	1	DT-CB03-01
14		POMUTE(隔音內插板)	直口	2030.0	1	DT-CB03-02
15		POMUTE(隔音內插板)	直口	993.0	1	DT-CB24-03
16		POMUTE(隔音內插板)	直口	993.0	1	DT-CB24-04
17	55X55X9角碼	L角碼加工圖	直口	11.5	4	DT-LJ01
18		毛條槽	直口	2098.0	1	DT-MT01-03
19	14X5鋁巴	(收吊輪)頂部墊巴	直口	98.0	2	DT-DB01

序號				
頂留				mm
底留				mm
企料底部開避位				mm
底橫料防水巴鋸去				mm
安裝扣碼				
安裝扣碼				
多點鎖芯型號：				
手柄型號：				
限位撐型號：				
T窗最大的開度：				
窗玉搭位數：				

門玉款	寬度(mm)	高度(mm)	度/幅	撐長

大圖版次		本圖版	
		日期	

窗号	宽度 (W)	高度 (H)	數量	樓層
T5-M(SD-G27)	1060.0	2098.0	8 ~~4~~ 5	~~6F-50F~~ 2-17
			2-1	9-50F
			~~1~~ 1	23-50F


圖號 T5-M(SD-G27)

名稱	吊趟門玉組裝圖	制圖	吳禕瑜	2020.04.21	修改			
材料		復核			日期			
顏色		批准			圖號	T5-M(SD-G27)		

EG-DWG3

美特鋁質 有限公司
MIDI Aluminium Fabricator Ltd.

工程號	J-837	地盤	觀塘裕民坊

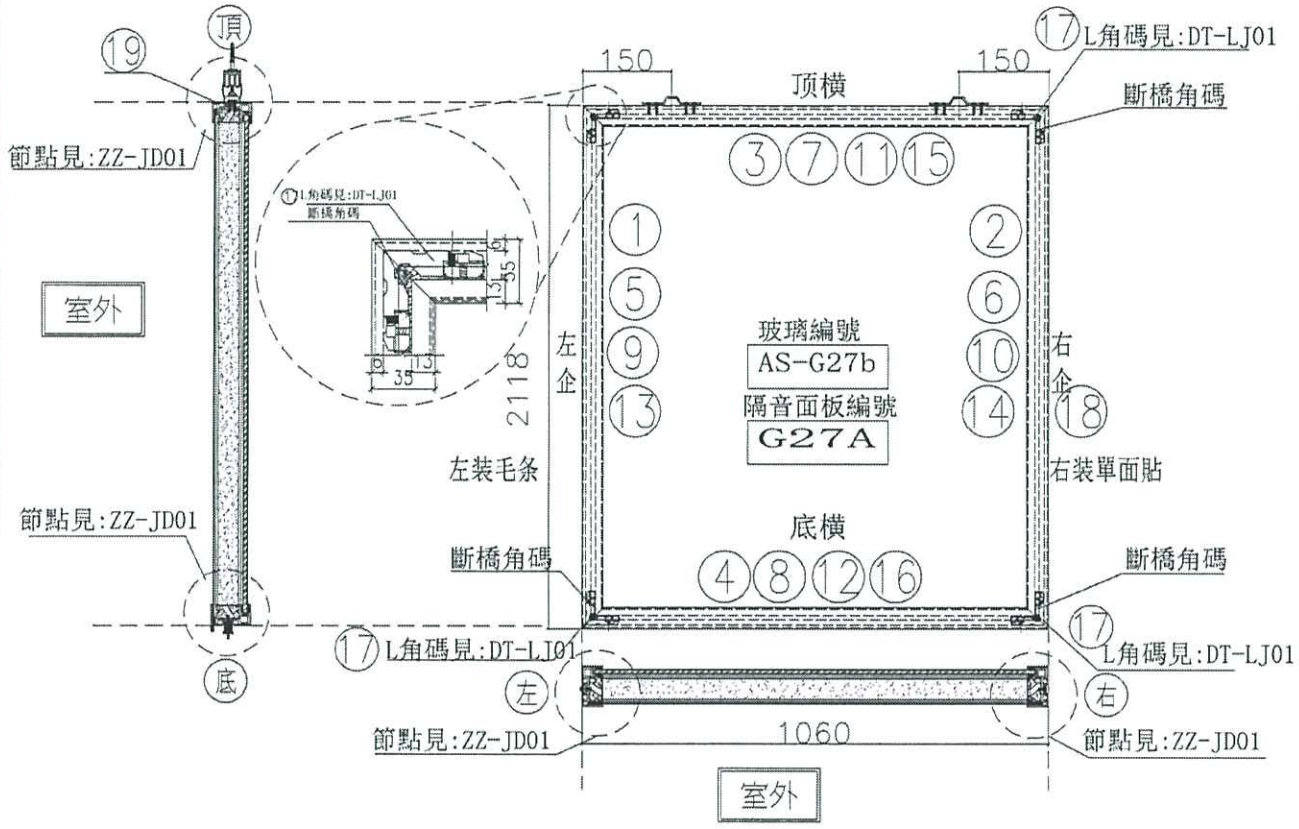

序號	模號	名稱	序號	長度	數量	物料編号
1	X85666	吊趟內框左企	直口	2112.0	1	DT-AL02-01
2	X85666	吊趟內框右企	直口	2112.0	1	DT-AL02-01
3	X85666	吊趟內框頂橫	直口	1054.0	1	DT-AL04-24
4	X85666	吊趟內框底橫	直口	1054.0	1	DT-AL06-24
5	X85665	吊趟外框左企	直口	2118.0	1	DT-AL01-01
6	X85665	吊趟外框右企	直口	2118.0	1	DT-AL01-01
7	X85665	吊趟外框頂橫	直口	1060.0	1	DT-AL03-24
8	X85665	吊趟外框底橫	直口	1060.0	1	DT-AL05-24
9		隔音板用U槽	直口	2082.0	1	DT-UC01-01
10		隔音板用U槽	直口	2082.0	1	DT-UC01-02
11		隔音板用U槽	直口	1045.0	1	DT-UC24-03
12		隔音板用U槽	直口	1045.0	1	DT-UC24-04
13		POMUTE(隔音內插板)	直口	2050.0	1	DT-CB01-01
14		POMUTE(隔音內插板)	直口	2050.0	1	DT-CB01-02
15		POMUTE(隔音內插板)	直口	993.0	1	DT-CB24-03
16		POMUTE(隔音內插板)	直口	993.0	1	DT-CB24-04
17	55X55X9角碼	L角碼加工圖	直口	11.5	4	DT-LJ01
18		毛條槽	直口	2118.0	1	DT-MT01-01
19	14X5鋁巴	（收吊輪）頂部墊巴	直口	98.0	2	DT-DB01

序號				
頂留				mm
底留				mm
企料底部開避位				mm
底橫料防水巴鋸去				mm
安裝扣碼				
安裝扣碼				
多點鎖芯型號：				
手柄型號：				
限位撐型號：				
T窗最大的開度：				
窗玉搭位數：				

門玉款	寬度(mm)	高度(mm)	隻/幅	膠長

大圖版次		本圖版	
		日期	

窗号	宽度（W）	高度（H）	數量	樓層
T5-M(SD-G27a)	1060.0	2118.0	~~29~~ 27	6E-50F
			22	16

6-20/F
9-50/F
28-50/F


圖號 T5-M(SD-G27a)

名稱	吊趟門玉組裝圖	制圖	吳禕瑜	2020.04.21	修改			
材料		復核			日期			
顏色		批准			圖號	T5-M(SD-G27a)		

EG-DWG3

美特鋁質 有限公司
MIDI Aluminium Fabricator Ltd.

工程號	J-837	地盤	觀塘裕民坊

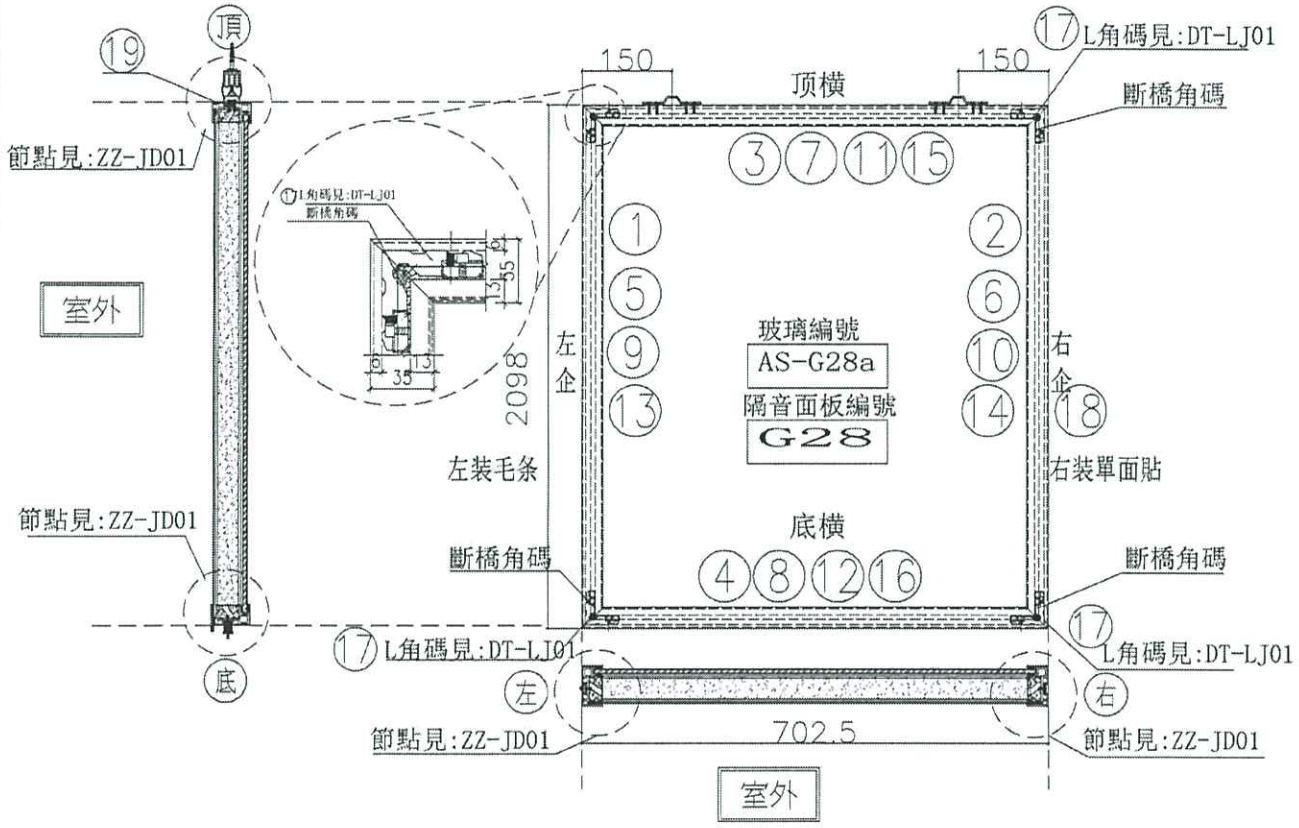

序號	模號	名稱	序號	長度	數量	物料編号
1	X85666	吊趟內框左企	直口	2092.0	1	DT-AL02-03
2	X85666	吊趟內框右企	直口	2092.0	1	DT-AL02-03
3	X85666	吊趟內框頂橫	直口	696.5	1	DT-AL04-28
4	X85666	吊趟內框底橫	直口	696.5	1	DT-AL06-28
5	X85665	吊趟外框左企	直口	2098.0	1	DT-AL01-03
6	X85665	吊趟外框右企	直口	2098.0	1	DT-AL01-03
7	X85665	吊趟外框頂橫	直口	702.5	1	DT-AL03-28
8	X85665	吊趟外框底橫	直口	702.5	1	DT-AL05-28
9		隔音板用U槽	直口	2062.0	1	DT-UC03-01
10		隔音板用U槽	直口	2062.0	1	DT-UC03-02
11		隔音板用U槽	直口	687.5	1	DT-UC28-03
12		隔音板用U槽	直口	687.5	1	DT-UC28-04
13		POMUTE(隔音內插板)	直口	2030.0	1	DT-CB03-01
14		POMUTE(隔音內插板)	直口	2030.0	1	DT-CB03-02
15		POMUTE(隔音內插板)	直口	635.5	1	DT-CB28-03
16		POMUTE(隔音內插板)	直口	635.5	1	DT-CB28-04
17	55X55X9角碼	L角碼加工圖	直口	11.5	4	DT-LJ01
18		毛條槽	直口	2098.0	1	DT-MT01-03
19	14X5鋁巴	(收吊輪)頂部墊巴	直口	98.0	2	DT-DB01

序號				
頂留				mm
底留				mm
企料底部開避位				mm
底橫料防水巴鋸去				mm
安裝扣碼				
安裝扣碼				
多點鎖芯型號:				
手柄型號:				
限位撐型號:				
T窗最大的開度:				
窗玉搭位數:				

門玉款	寬度(mm)	高度(mm)	雙/單	撐長

大圖版次		本圖版	
		日期	

窗号	寬度 (W)	高度 (H)	數量	樓層
T5-M(SD-G28)	702.5	2098.0	~~8~~ 3	~~6F-50F~~ 6-20F
			~~10~~ 20	~~28-50F~~ 6-9-50F


圖號 T5-M(SD-G28)

名稱	吊趟門玉組裝圖	制圖	吳禕瑜	2020.04.21	修改			
材料		復核			日期			
顏色		批准			圖號	T5-M(SD-G28)		

EG-DWG3

美特鋁質 有限公司
MIDI Aluminium Fabricator Ltd.

工程號	J-837	地盤	觀塘裕民坊

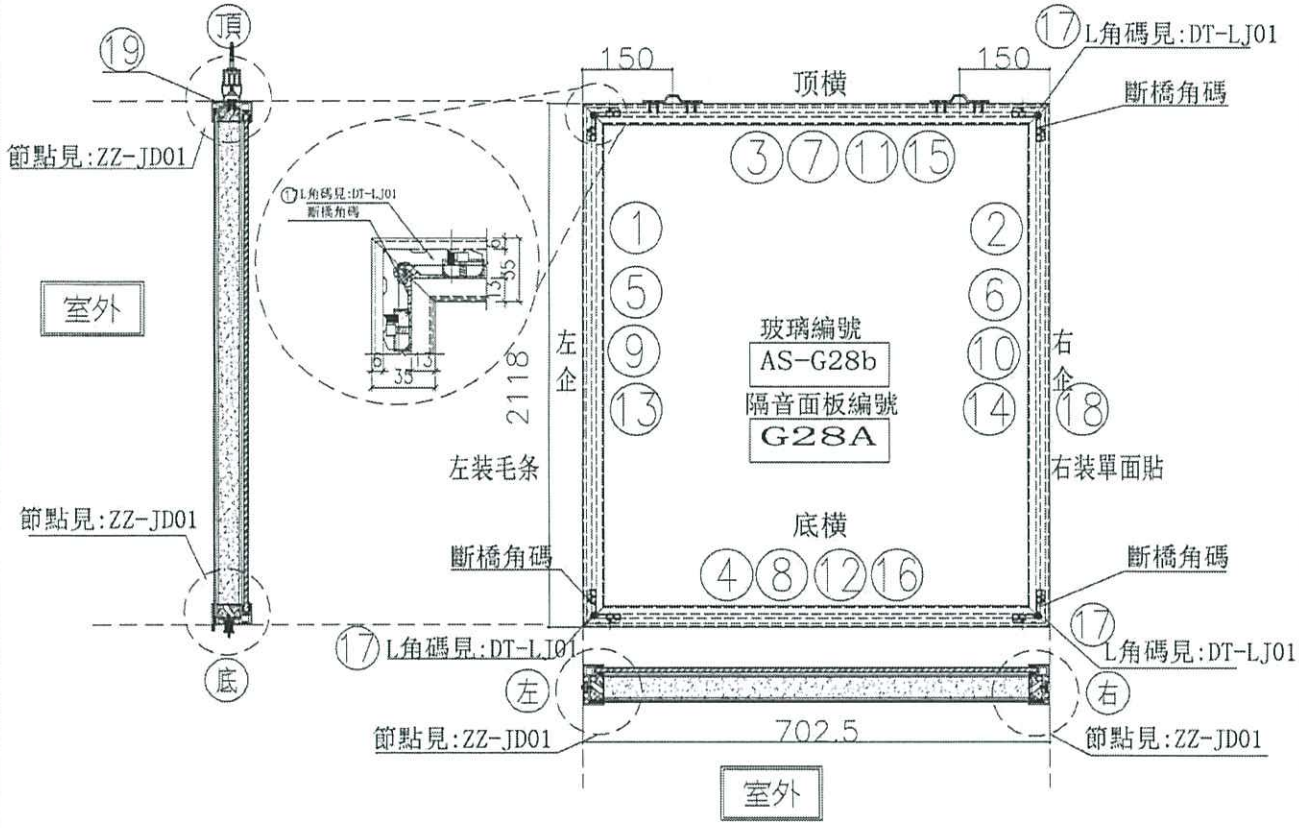

序號	模號	名稱	序號	長度	數量	物料編号
1	X85666	吊趟內框左企	直口	2112.0	1	DT-AL02-01
2	X85666	吊趟內框右企	直口	2112.0	1	DT-AL02-01
3	X85666	吊趟內框頂橫	直口	696.5	1	DT-AL04-28
4	X85666	吊趟內框底橫	直口	696.5	1	DT-AL06-28
5	X85665	吊趟外框左企	直口	2118.0	1	DT-AL01-01
6	X85665	吊趟外框右企	直口	2118.0	1	DT-AL01-01
7	X85665	吊趟外框頂橫	直口	702.5	1	DT-AL03-28
8	X85665	吊趟外框底橫	直口	702.5	1	DT-AL05-28
9		隔音板用U槽	直口	2082.0	1	DT-UC01-01
10		隔音板用U槽	直口	2082.0	1	DT-UC01-02
11		隔音板用U槽	直口	687.5	1	DT-UC28-03
12		隔音板用U槽	直口	687.5	1	DT-UC28-04
13		POMUTE(隔音內插板)	直口	2050.0	1	DT-CB01-01
14		POMUTE(隔音內插板)	直口	2050.0	1	DT-CB01-02
15		POMUTE(隔音內插板)	直口	635.5	1	DT-CB28-03
16		POMUTE(隔音內插板)	直口	635.5	1	DT-CB28-04
17	55X55X9角碼	L角碼加工圖	直口	11.5	4	DT-LJ01
18		毛條槽	直口	2118.0	1	DT-MT01-01
19	14X5鋁巴	(收吊輪)頂部墊巴	直口	98.0	2	DT-DB01

序號				
頂留				mm
底留				mm
企料底部開避位				mm
底橫料防水巴鋸去				mm
安裝扣碼				
安裝扣碼				
多點鎖芯型號：				
手柄型號：				
限位撐型號：				
T窗最大的開度：				
窗玉搭位數：				

門玉款	寬度(mm)	高度(mm)	隻/幅	撐長

大圖版次		本圖版	
		日期	

窗号	宽度 (W)	高度 (H)	數量	樓層
T5-M(SD-G28a)	702.5	2118.0	29 ~~8~~	6F~50F
			~~11~~ 17	~~28-50F~~

圖號 T5-M(SD-G28a)


6-20F
6 9-50F
~~28-50F~~

名稱	吊趟門玉組裝圖	制圖	吳禕瑜	2020.04.21	修改			
材料		復核			日期			
顏色		批准			圖號	T5-M(SD-G28a)		

EG-DWG3

美特鋁質 有限公司
MIDI Aluminium Fabricator Ltd.

工程號	J-837	地盤	觀塘裕民坊

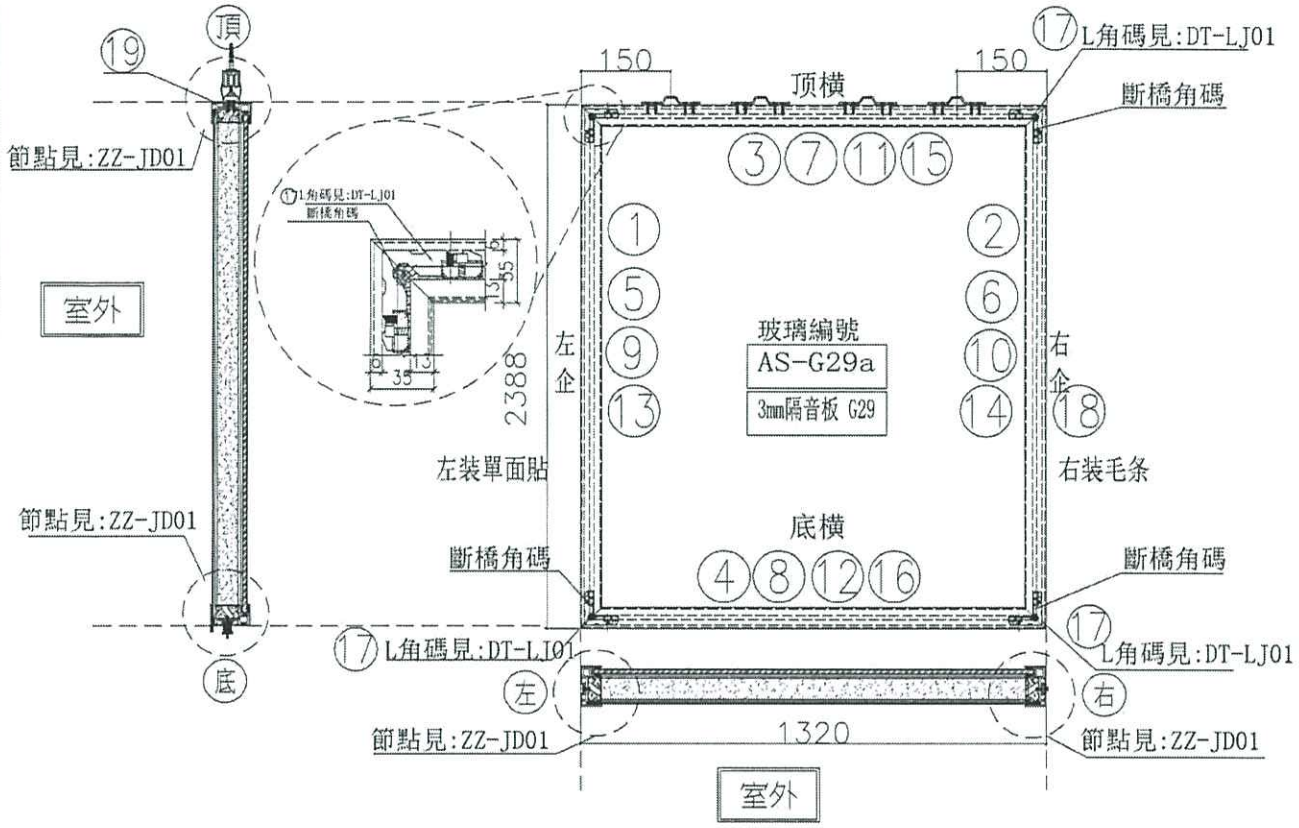

序號	模號	名稱	序號	長度	數量	物料編号
1	X85666	吊趟內框左企	直口	2382.0	1	DT-AL02-04
2	X85666	吊趟內框右企	直口	2382.0	1	DT-AL02-04
3	X85666	吊趟內框頂橫	直口	1314.0	1	DT-AL04-07
4	X85666	吊趟內框底橫	直口	1314.0	1	DT-AL06-07
5	X85665	吊趟外框左企	直口	2388.0	1	DT-AL01-04
6	X85665	吊趟外框右企	直口	2388.0	1	DT-AL01-04
7	X85665	吊趟外框頂橫	直口	1320.0	1	DT-AL03-07
8	X85665	吊趟外框底橫	直口	1320.0	1	DT-AL05-07
9						
10						
11						
12						
13		POMUTE(隔音內插板)	直口	2320.0	1	DT-CB04-01
14		POMUTE(隔音內插板)	直口	2320.0	1	DT-CB04-02
15		POMUTE(隔音內插板)	直口	1253.0	1	DT-CB07-03
16		POMUTE(隔音內插板)	直口	1253.0	1	DT-CB07-04
17	55X55X9角碼	L角碼加工圖	直口	11.5	4	DT-LJ01
18		毛條槽	直口	2388.0	1	DT-MT01-04
19	14X5鋁巴	(收吊輪)頂部墊巴	直口	98.0	4	DT-DB01

序號				
頂留				mm
底留				mm
企料底部開避位				mm
底橫料防水巴鋸去				mm
安裝扣碼				
安裝扣碼				
多點鎖芯型號：				
手柄型號：				
限位撐型號：				
T窗最大的開度：				
窗玉搭位數：				

門玉款	寬度(mm)	高度(mm)	隻/幅	撐長

大圖版次		本圖版	
		日期	

窗号	宽度 (W)	高度 (H)	数量	樓層
T5-M(SD-G29)	1320.0	2388.0	~~10~~ 6	~~6F-50F~~ 7樓

6-50/F
6


圖號 T5-M(SD-G29)

名稱	吊趟門玉組裝圖	制圖	吳禕瑜	2020.04.21	修改			
材料		復核			日期			
顏色		批准			圖號	T5-M(SD-G29)		

EG-DWG3

美特鋁質 有限公司
MIDI Aluminium Fabricator Ltd.

工程號	J-837	地盤	觀塘裕民坊

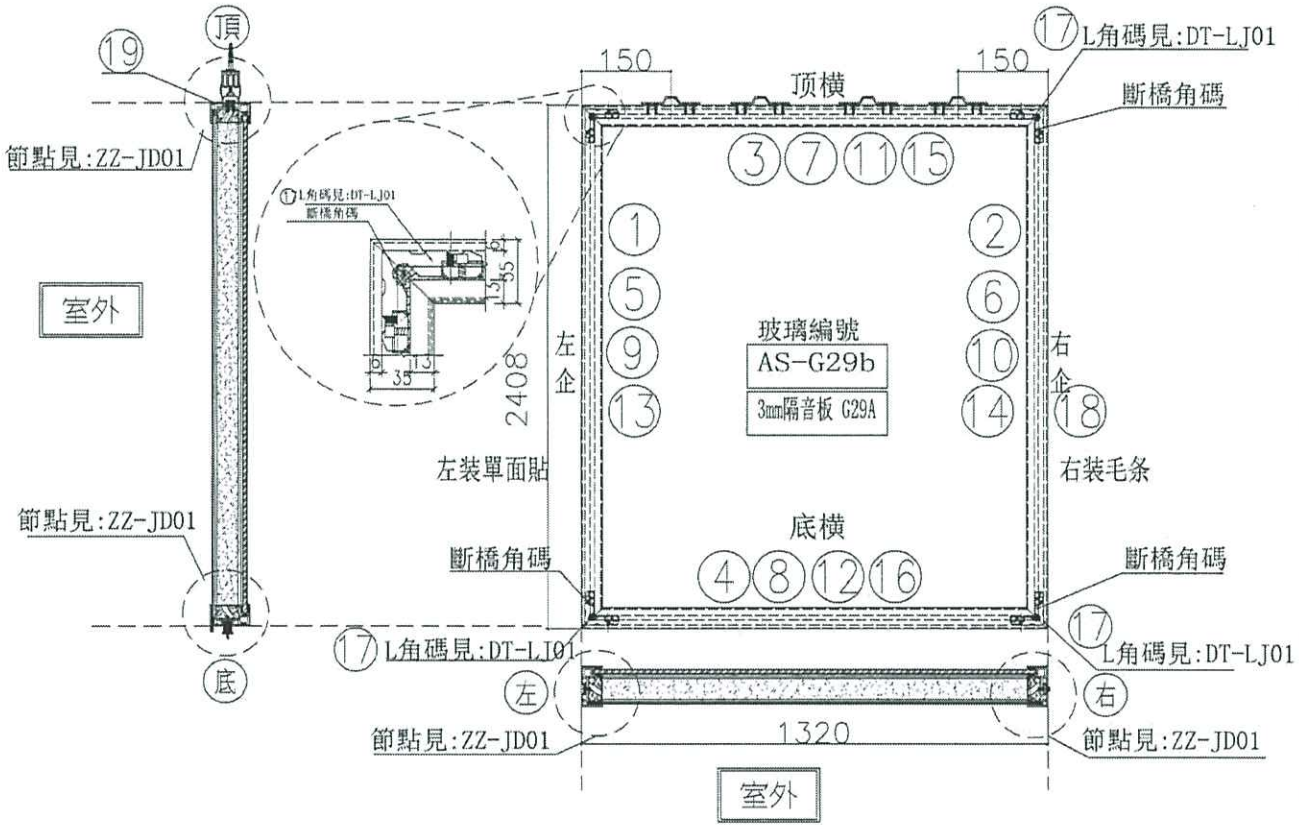

序號	模號	名稱	序號	長度	數量	物料編号
1	X85666	吊趟內框左企	直口	2402.0	1	DT-AL02-02
2	X85666	吊趟內框右企	直口	2402.0	1	DT-AL02-02
3	X85666	吊趟內框頂橫	直口	1314.0	1	DT-AL04-07
4	X85666	吊趟內框底橫	直口	1314.0	1	DT-AL06-07
5	X85665	吊趟外框左企	直口	2408.0	1	DT-AL01-02
6	X85665	吊趟外框右企	直口	2408.0	1	DT-AL01-02
7	X85665	吊趟外框頂橫	直口	1320.0	1	DT-AL03-07
8	X85665	吊趟外框底橫	直口	1320.0	1	DT-AL05-07
9						
10						
11						
12						
13		POMUTE(隔音內插板)	直口	2340.0	1	DT-CB02-01
14		POMUTE(隔音內插板)	直口	2340.0	1	DT-CB02-02
15		POMUTE(隔音內插板)	直口	1253.0	1	DT-CB07-03
16		POMUTE(隔音內插板)	直口	1253.0	1	DT-CB07-04
17	55X55X9角碼	L角碼加工圖	直口	11.5	4	DT-LJ01
18		毛條槽	直口	2408.0	1	DT-MT01-02
19	14X5鋁巴	(收吊輪)頂部墊巴	直口	98.0	4	DT-DB01

序號				
頂留				mm
底留				mm
企料底部開避位				mm
底橫料防水巴鋸去				mm
安裝扣碼				
安裝扣碼				
多點鎖芯型號:				
手柄型號:				
限位撐型號:				
T窗最大的關度:				
窗玉搭位數:				

門玉款	寬度(mm)	高度(mm)	隻/幅	撐長

大圖版次		本圖版	
		日期	

窗号	寬度 (W)	高度 (H)	數量	樓層
T5-M(SD-G29a)	1320.0	2408.0	27 ~~5~~	~~5F-50F~~ 6-20/F
			18	30樓 28-5樓 6 9-5/F


圖號 T5-M(SD-G29a)

名稱	吊趟門玉組裝圖	制圖	吳禕瑜	2020.04.21	修改	
材料		復核			日期	
顏色		批准			圖號	T5-M(SD-G29a)

EG-DWG3

美特鋁質 有限公司
MIDI Aluminium Fabricator Ltd.

工程號	J-837	地盤	觀塘裕民坊

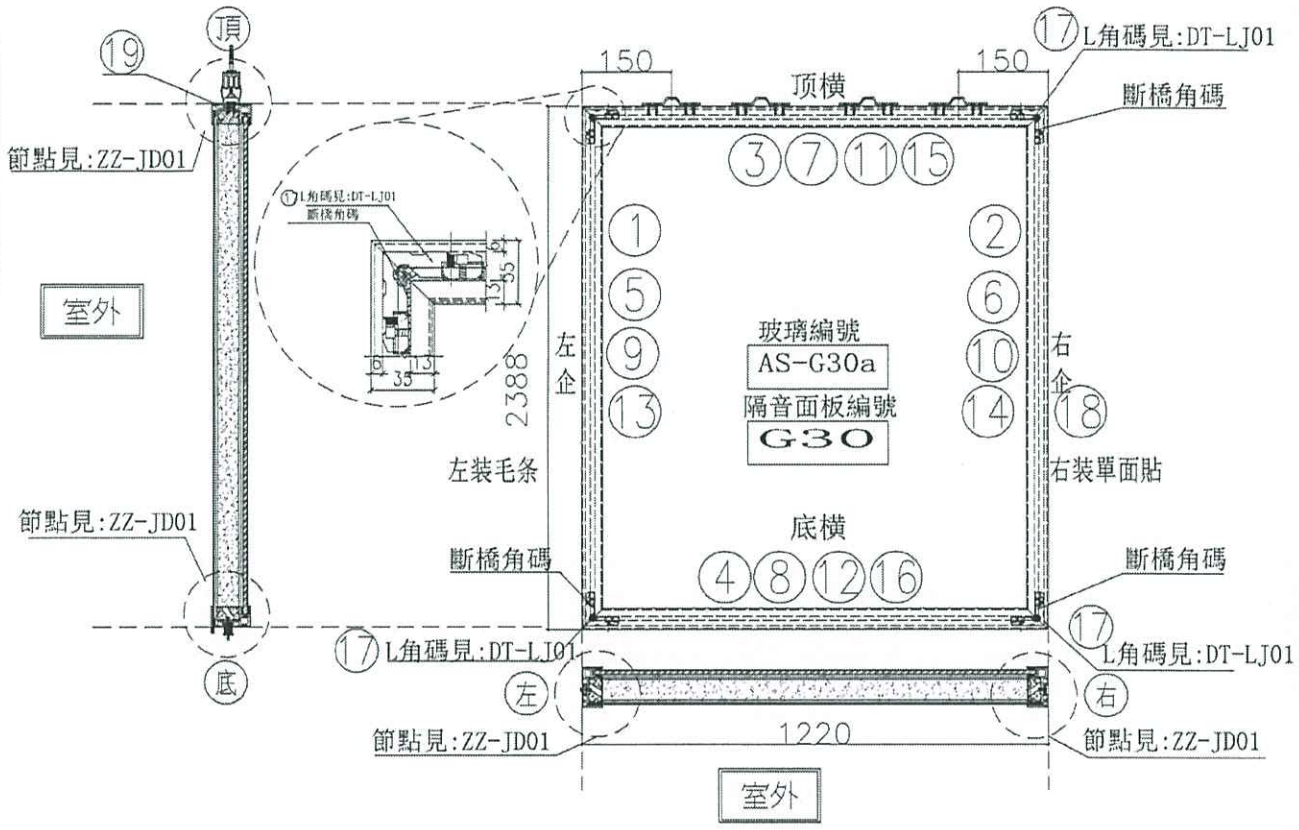

序號	模號	名稱	序號	長度	數量	物料編号
1	X85666	吊趟內框左企	直口	2382.0	1	DT-AL02-04
2	X85666	吊趟內框右企	直口	2382.0	1	DT-AL02-04
3	X85666	吊趟內框頂橫	直口	1214.0	1	DT-AL04-06
4	X85666	吊趟內框底橫	直口	1214.0	1	DT-AL06-06
5	X85665	吊趟外框左企	直口	2388.0	1	DT-AL01-04
6	X85665	吊趟外框右企	直口	2388.0	1	DT-AL01-04
7	X85665	吊趟外框頂橫	直口	1220.0	1	DT-AL03-06
8	X85665	吊趟外框底橫	直口	1220.0	1	DT-AL05-06
9		隔音板用U槽	直口	2352.0	1	DT-UC04-01
10		隔音板用U槽	直口	2352.0	1	DT-UC04-02
11		隔音板用U槽	直口	1205.0	1	DT-UC06-03
12		隔音板用U槽	直口	1205.0	1	DT-UC06-04
13		POMUTE(隔音內插板)	直口	2320.0	1	DT-CB04-01
14		POMUTE(隔音內插板)	直口	2320.0	1	DT-CB04-02
15		POMUTE(隔音內插板)	直口	1153.0	1	DT-CB06-03
16		POMUTE(隔音內插板)	直口	1153.0	1	DT-CB06-04
17	55X55X9角碼	L角碼加工圖	直口	11.5	4	DT-LJ01
18		毛條槽	直口	2388.0	1	DT-MT01-04
19	14X5鋁巴	(收吊輪)頂部墊巴	直口	98.0	4	DT-DB01

序號				
頂留				mm
底留				mm
企料底部開避位				mm
底橫料防水巴鋸去				mm
安裝扣碼				
安裝扣碼				
多點鎖芯型號：				
手柄型號：				
限位撐型號：				
T窗最大的開度：				
窗玉搭位數：				

門玉款	寬度(mm)	高度(mm)	隻/幅	撐長

大圖版次		本圖版	
		日期	

窗号	寬度 (W)	高度 (H)	數量	樓層
T5-N(SD-G30)	1220.0	2388.0	8 ~~8~~	6F~~-50F~~ 6 2017
			~~6~~ 9	12~~-50F~~ 6F~~-50F~~


圖號 T5-N(SD-G30)

名稱	吊趟門玉組裝圖	制圖	吳緯瑜	2020.04.21	修改			
材料		復核			日期			
顏色		批准			圖號	T5-N(SD-G30)		

EG-DWG3

美特鋁質 有限公司
MIDI Aluminium Fabricator Ltd.

工程號	J-837	地盤	觀塘裕民坊

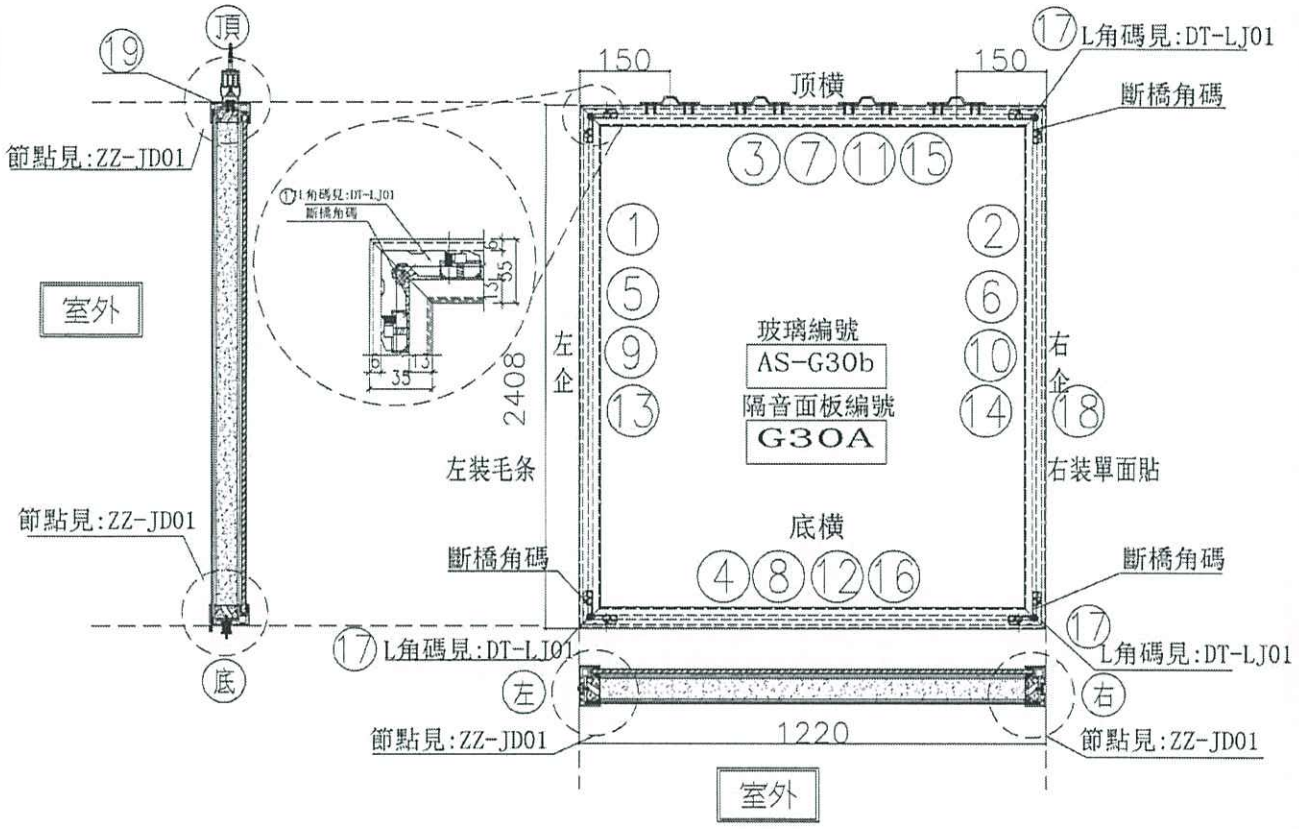

序號	模號	名稱	序號	長度	數量	物料編号
1	X85666	吊趟內框左企	直口	2402.0	1	DT-AL02-02
2	X85666	吊趟內框右企	直口	2402.0	1	DT-AL02-02
3	X85666	吊趟內框頂橫	直口	1214.0	1	DT-AL04-06
4	X85666	吊趟內框底橫	直口	1214.0	1	DT-AL06-06
5	X85665	吊趟外框左企	直口	2408.0	1	DT-AL01-02
6	X85665	吊趟外框右企	直口	2408.0	1	DT-AL01-02
7	X85665	吊趟外框頂橫	直口	1220.0	1	DT-AL03-06
8	X85665	吊趟外框底橫	直口	1220.0	1	DT-AL05-06
9		隔音板用U槽	直口	2372.0	1	DT-UC02-01
10		隔音板用U槽	直口	2372.0	1	DT-UC02-02
11		隔音板用U槽	直口	1205.0	1	DT-UC06-03
12		隔音板用U槽	直口	1205.0	1	DT-UC06-04
13		POMUTE(隔音內插板)	直口	2340.0	1	DT-CB02-01
14		POMUTE(隔音內插板)	直口	2340.0	1	DT-CB02-02
15		POMUTE(隔音內插板)	直口	1153.0	1	DT-CB06-03
16		POMUTE(隔音內插板)	直口	1153.0	1	DT-CB06-04
17	55X55X9角碼	L角碼加工圖	直口	11.5	4	DT-LJ01
18		毛條槽	直口	2408.0	1	DT-MT01-02
19	14X5鋁巴	(收吊輪)頂部墊巴	直口	98.0	4	DT-DB01

序號				
頂留				mm
底留				mm
企料底部開避位				mm
底橫料防水巴鋸去				mm
安裝扣碼				
安裝扣碼				
多點鎖芯型號：				
手柄型號：				
限位撐型號：				
T窗最大的開度：				
窗玉搭位數：				

門玉款	寬度(mm)	高度(mm)	隻/幅	撐長

大圖版次		本圖版		
		日期		
窗号	宽度 (W)	高度 (H)	數量	樓層
T5-N(SD-G30a)	1220.0	2408.0	29 ~~8~~	6F~50F
			~~26~~	28
圖號	T5-N(SD-G30a)			


6F-50F
6F-50F

名稱	吊趟門玉組裝圖	制圖	吳禕瑜	2020.04.21	修改	
材料		復核			日期	
顏色		批准			圖號	T5-N(SD-G30a)

EG-DWG3

美特鋁質 有限公司
MIDI Aluminium Fabricator Ltd.

工程號	J-837	地盤	觀塘裕民坊

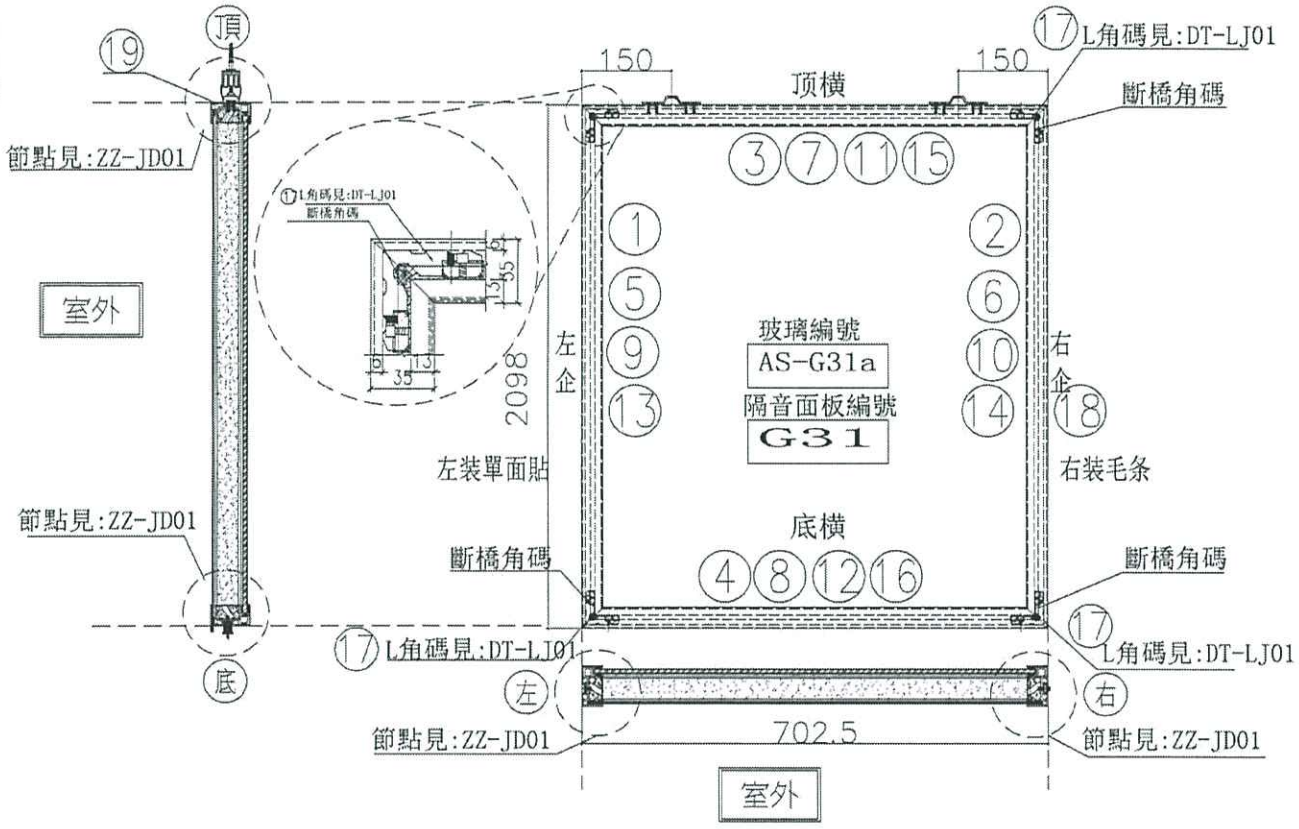

序號	模號	名稱	序號	長度	數量	物料編号
1	X85666	吊趟內框左企	直口	2092.0	1	DT-AL02-03
2	X85666	吊趟內框右企	直口	2092.0	1	DT-AL02-03
3	X85666	吊趟內框頂橫	直口	696.5	1	DT-AL04-28
4	X85666	吊趟內框底橫	直口	696.5	1	DT-AL06-28
5	X85665	吊趟外框左企	直口	2098.0	1	DT-AL01-03
6	X85665	吊趟外框右企	直口	2098.0	1	DT-AL01-03
7	X85665	吊趟外框頂橫	直口	702.5	1	DT-AL03-28
8	X85665	吊趟外框底橫	直口	702.5	1	DT-AL05-28
9		隔音板用U槽	直口	2062.0	1	DT-UC03-01
10		隔音板用U槽	直口	2062.0	1	DT-UC03-02
11		隔音板用U槽	直口	687.5	1	DT-UC28-03
12		隔音板用U槽	直口	687.5	1	DT-UC28-04
13		POMUTE(隔音內插板)	直口	2030.0	1	DT-CB03-01
14		POMUTE(隔音內插板)	直口	2030.0	1	DT-CB03-02
15		POMUTE(隔音內插板)	直口	635.5	1	DT-CB28-03
16		POMUTE(隔音內插板)	直口	635.5	1	DT-CB28-04
17	55X55X9角碼	L角碼加工圖	直口	11.5	4	DT-LJ01
18		毛條槽	直口	2098.0	1	DT-MT01-03
19	14X5鋁巴	(收吊輪)頂部幣巴	直口	98.0	2	DT-DB01

序號				
頂留				mm
底留				mm
企料底部開避位				mm
底橫料防水巴鋸去				mm
安裝扣碼				
安裝扣碼				
多點鎖芯型號：				
手柄型號：				
限位撐型號：				
T窗最大的開度：				
窗玉搭位數：				

門玉款	寬度(mm)	高度(mm)	隻/幅	撐長

大圖版次		本圖版	
		日期	

窗号	寬度 (W)	高度 (H)	數量	樓層
T5-N(SD-G31)	702.5	2098.0	~~3~~ ~~1~~ ~~16~~ 20	~~6F-50F~~ ~~6-7/F~~ 11-50/F 9-5/F


圖號 T5-N(SD-G31)

名稱	吊趟門玉組裝圖	制圖	吳禕瑜	2020.04.21	修改			
材料		復核			日期			
顏色		批准			圖號	T5-N(SD-G31)		

EG-DWG3

美特鋁質 有限公司
MIDI Aluminium Fabricator Ltd.

工程號	J-837	地盤	觀塘裕民坊

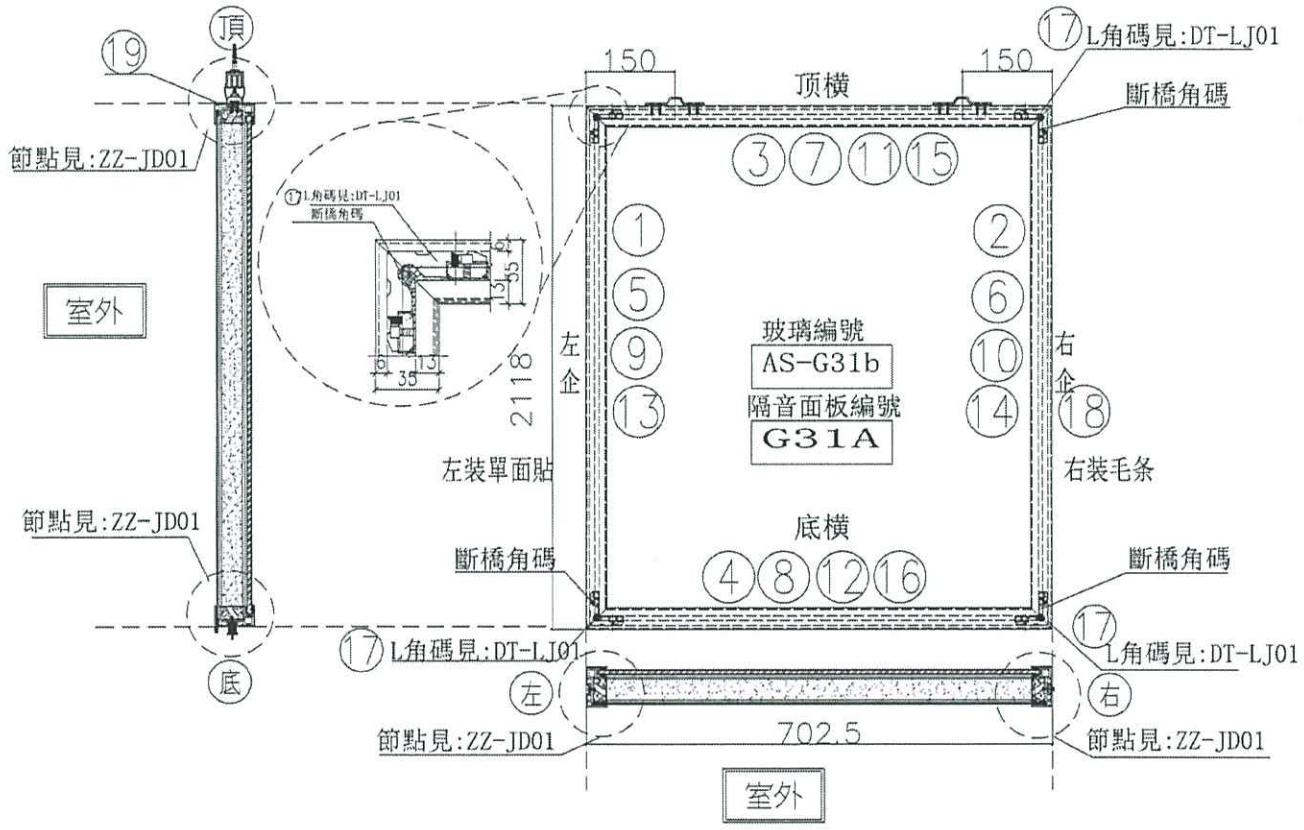

序號	模號	名稱	序號	長度	數量	物料編号
1	X85666	吊趟內框左企	直口	2112.0	1	DT-AL02-01
2	X85666	吊趟內框右企	直口	2112.0	1	DT-AL02-01
3	X85666	吊趟內框頂橫	直口	696.5	1	DT-AL04-28
4	X85666	吊趟內框底橫	直口	696.5	1	DT-AL06-28
5	X85665	吊趟外框左企	直口	2118.0	1	DT-AL01-01
6	X85665	吊趟外框右企	直口	2118.0	1	DT-AL01-01
7	X85665	吊趟外框頂橫	直口	702.5	1	DT-AL03-28
8	X85665	吊趟外框底橫	直口	702.5	1	DT-AL05-28
9		隔音板用U槽	直口	2082.0	1	DT-UC01-01
10		隔音板用U槽	直口	2082.0	1	DT-UC01-02
11		隔音板用U槽	直口	687.5	1	DT-UC28-03
12		隔音板用U槽	直口	687.5	1	DT-UC28-04
13		POMUTE(隔音內插板)	直口	2050.0	1	DT-CB01-01
14		POMUTE(隔音內插板)	直口	2050.0	1	DT-CB01-02
15		POMUTE(隔音內插板)	直口	635.5	1	DT-CB28-03
16		POMUTE(隔音內插板)	直口	635.5	1	DT-CB28-04
17	55X55X9角碼	L角碼加工圖	直口	11.5	4	DT-LJ01
18		毛條槽	直口	2118.0	1	DT-MT01-01
19	14X5鋁巴	(收吊輪)頂部墊巴	直口	98.0	2	DT-DB01

序號				
頂留				mm
底留				mm
企料底部開避位				mm
底橫料防水巴鋸去				mm
安裝扣碼				
安裝扣碼				
多點鎖芯型號：				
手柄型號：				
限位撐型號：				
T窗最大的開度：				
窗玉搭位數：				

門玉款	寬度(mm)	高度(mm)	隻/幅	撐長

大圖版次		本圖版	
		日期	

窗号	寬度 (W)	高度 (H)	數量	樓層
T5-N(SD-G31a)	702.5	2118.0	~~34~~ 17	~~6F-50F~~ 6-20F 11-50F


圖號 T5-N(SD-G31a)

名稱	吊趟門玉組裝圖	制圖	吳禕瑜	2020.04.21	修改	
材料		復核			日期	
顏色		批准			圖號	T5-N(SD-G31a)

EG-DWG3

美特鋁質 有限公司
MIDI Aluminium Fabricator Ltd.

工程號	J-837	地盤	觀塘裕民坊

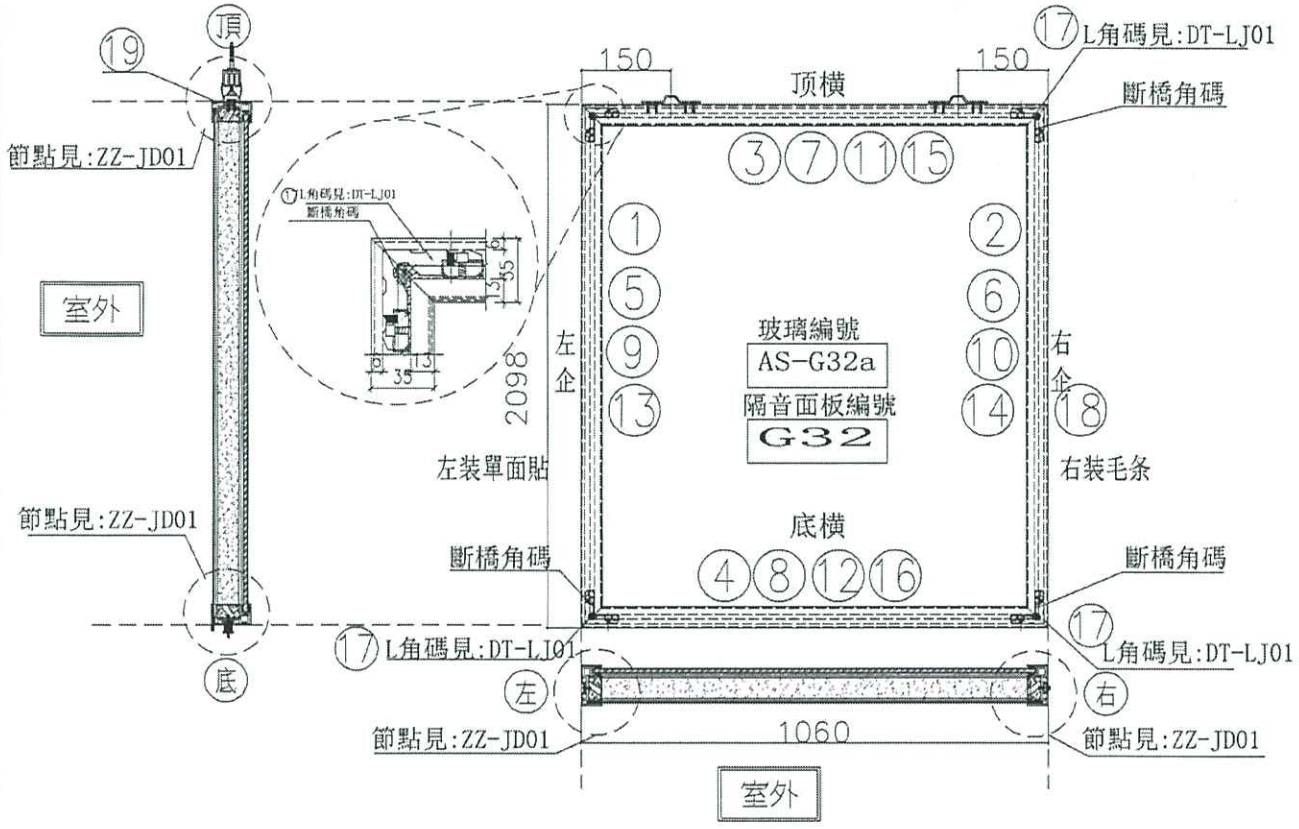

序號	模號	名稱	序號	長度	數量	物料編号
1	X85666	吊趟內框左企	直口	2092.0	1	DT-AL02-03
2	X85666	吊趟內框右企	直口	2092.0	1	DT-AL02-03
3	X85666	吊趟內框頂橫	直口	1054.0	1	DT-AL04-24
4	X85666	吊趟內框底橫	直口	1054.0	1	DT-AL06-24
5	X85665	吊趟外框左企	直口	2098.0	1	DT-AL01-03
6	X85665	吊趟外框右企	直口	2098.0	1	DT-AL01-03
7	X85665	吊趟外框頂橫	直口	1060.0	1	DT-AL03-24
8	X85665	吊趟外框底橫	直口	1060.0	1	DT-AL05-24
9		隔音板用U槽	直口	2062.0	1	DT-UC03-01
10		隔音板用U槽	直口	2062.0	1	DT-UC03-02
11		隔音板用U槽	直口	1045.0	1	DT-UC24-03
12		隔音板用U槽	直口	1045.0	1	DT-UC24-04
13		POMUTE(隔音內插板)	直口	2030.0	1	DT-CB03-01
14		POMUTE(隔音內插板)	直口	2030.0	1	DT-CB03-02
15		POMUTE(隔音內插板)	直口	993.0	1	DT-CB24-03
16		POMUTE(隔音內插板)	直口	993.0	1	DT-CB24-04
17	55X55X9角碼	L角碼加工圖	直口	11.5	4	DT-LJ01
18		毛條槽	直口	2098.0	1	DT-MT01-03
19	14X5鋁巴	（收吊輪）頂部墊巴	直口	98.0	2	DT-DB01

序號				
頂留				mm
底留				mm
企料底部開避位				mm
底橫料防水巴鋸去				mm
安裝扣碼				
安裝扣碼				
多點鎖芯型號：				
手柄型號：				
限位撐型號：				
T窗最大的開度：				
窗玉搭位數：				

門玉款	寬度(mm)	高度(mm)	隻/幅	撐長

大圖版次		本圖版	
		日期	

窗号	寬度 (W)	高度 (H)	數量	樓層
T5-N(SD-G32)	1060.0	2098.0	~~4~~ 2	~~6F-50F~~ 6-20/F
				6F-50/F
			~~18~~	11-50/F
				22


圖號 T5-N(SD-G32)

名稱	吊趟門玉組裝圖	制圖	吳緯瑜	2020.04.21	修改	
材料		復核			日期	
顏色		批准			圖號	T5-N(SD-G32)

EG-DWG3

美特鋁質 有限公司
MIDI Aluminium Fabricator Ltd.

工程號	J-837	地盤	觀塘裕民坊

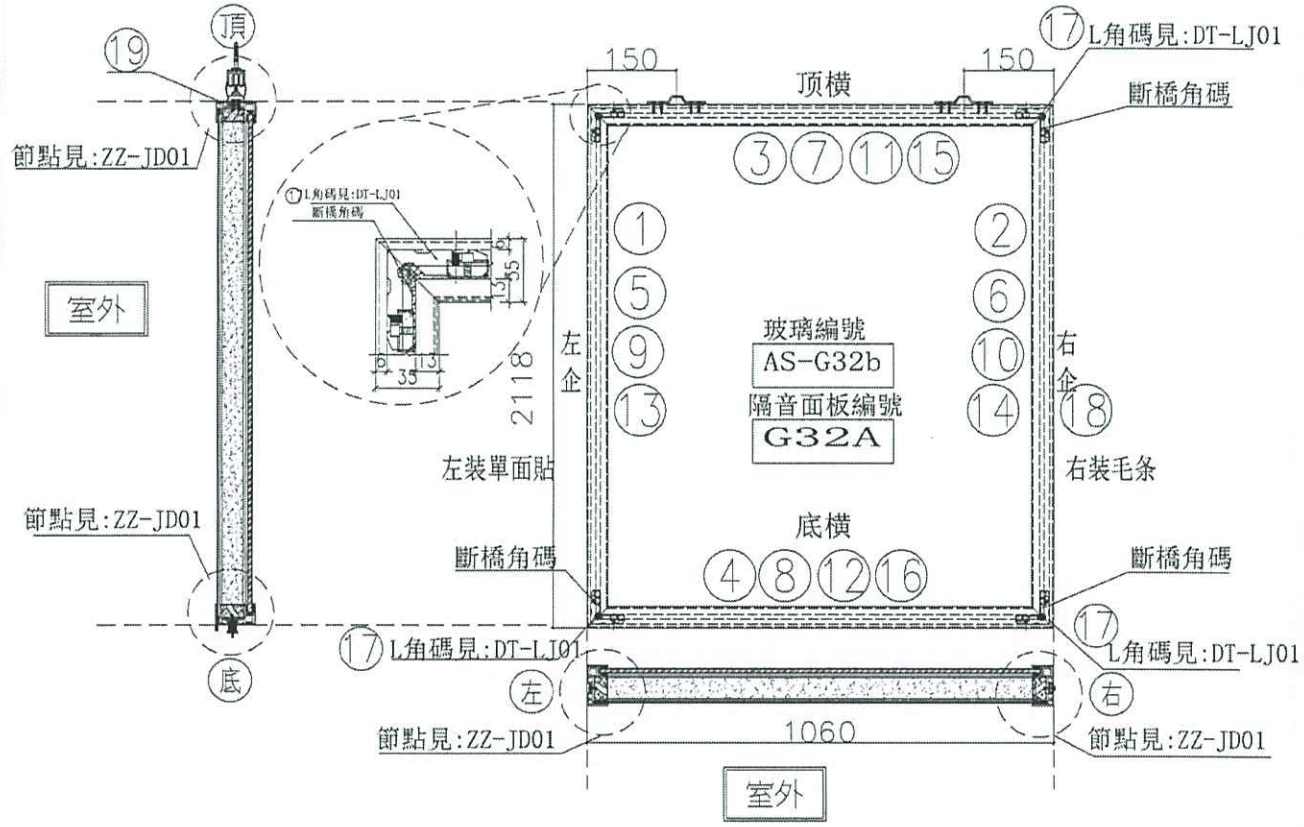

序號	模號	名稱	序號	長度	數量	物料編号
1	X85666	吊趟內框左企	直口	2112.0	1	DT-AL02-01
2	X85666	吊趟內框右企	直口	2112.0	1	DT-AL02-01
3	X85666	吊趟內框頂橫	直口	1054.0	1	DT-AL04-24
4	X85666	吊趟內框底橫	直口	1054.0	1	DT-AL06-24
5	X85665	吊趟外框左企	直口	2118.0	1	DT-AL01-01
6	X85665	吊趟外框右企	直口	2118.0	1	DT-AL01-01
7	X85665	吊趟外框頂橫	直口	1060.0	1	DT-AL03-24
8	X85665	吊趟外框底橫	直口	1060.0	1	DT-AL05-24
9		隔音板用U槽	直口	2082.0	1	DT-UC01-01
10		隔音板用U槽	直口	2082.0	1	DT-UC01-02
11		隔音板用U槽	直口	1045.0	1	DT-UC24-03
12		隔音板用U槽	直口	1045.0	1	DT-UC24-04
13		POMUTE(隔音內插板)	直口	2050.0	1	DT-CB01-01
14		POMUTE(隔音內插板)	直口	2050.0	1	DT-CB01-02
15		POMUTE(隔音內插板)	直口	993.0	1	DT-CB24-03
16		POMUTE(隔音內插板)	直口	993.0	1	DT-CB24-04
17	55X55X9角碼	L角碼加工圖	直口	11.5	4	DT-LJ01
18		毛條槽	直口	2118.0	1	DT-MT01-01
19	14X5鋁巴	（收吊輪）頂部墊巴	直口	98.0	2	DT-DB01

序號				
頂留				mm
底留				mm
企料底部開避位				mm
底橫料防水巴鋸去				mm
安裝扣碼				
安裝扣碼				
多點鎖芯型號：				
手柄型號：				
限位撐型號：				
T窗最大的開度：				
窗玉搭位數：				

門玉款	寬度(mm)	高度(mm)	隻/幅	撐長

大圖版次		本圖版	
		日期	

窗号	宽度（W）	高度（H）	数量	楼層
T5-N(SD-G32a)	1060.0	2118.0	~~33~~ 15	~~6B-50F~~

圖號 T5-N(SD-G32a)


6-20/F
B 11-50/F

名稱	吊趟門玉組裝圖	制圖	吳禕瑜	2020.04.21	修改			
材料		復核			日期			
顏色		批准			圖號	T5-N(SD-G32a)		

EG-DWG3

美特鋁質 有限公司
MIDI Aluminium Fabricator Ltd.

工程號	J-837	地盤	觀塘裕民坊

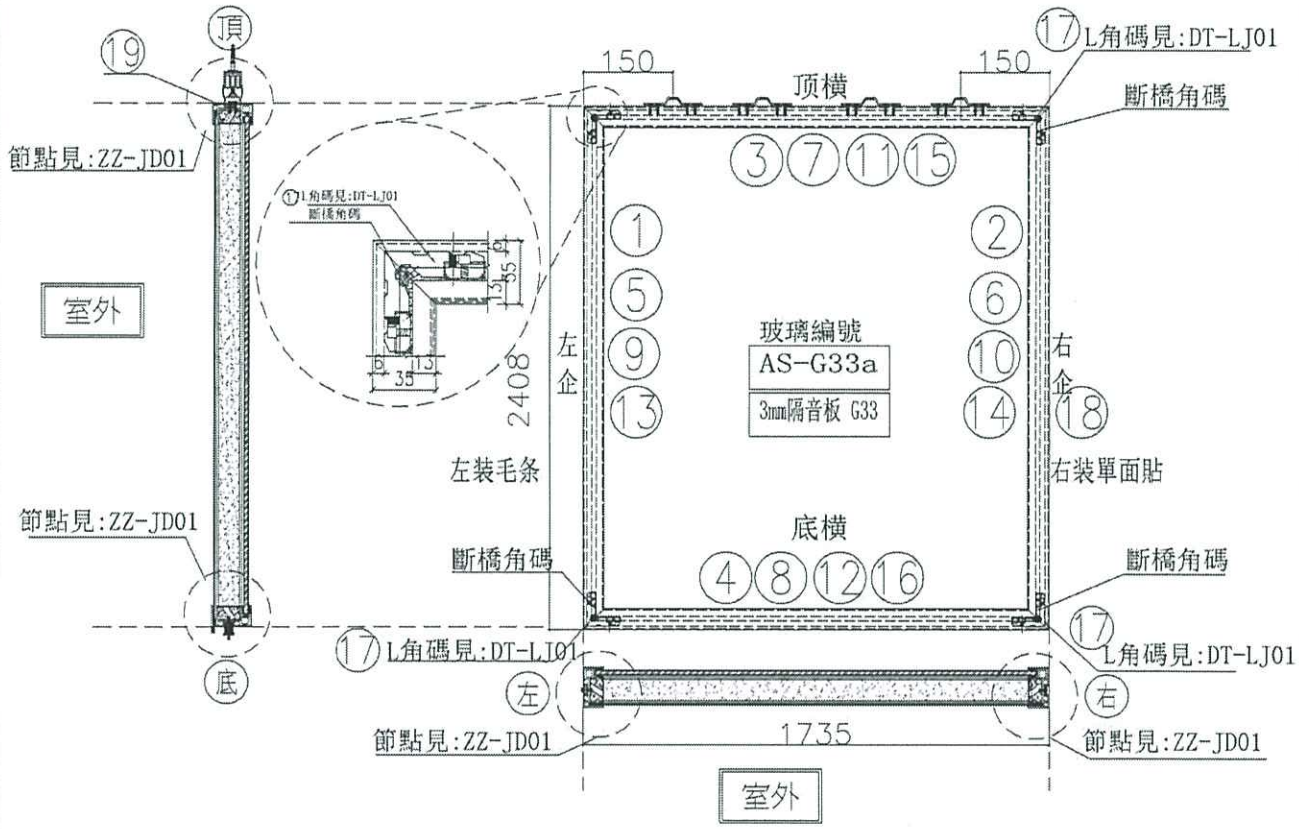

序號	模號	名稱	序號	長度	數量	物料編号
1	X85666	吊趟內框左企	直口	2402.0	1	DT-AL02-02
2	X85666	吊趟內框右企	直口	2402.0	1	DT-AL02-02
3	X85666	吊趟內框頂橫	直口	1729.0	1	DT-AL04-25
4	X85666	吊趟內框底橫	直口	1729.0	1	DT-AL06-25
5	X85665	吊趟外框左企	直口	2408.0	1	DT-AL01-02
6	X85665	吊趟外框右企	直口	2408.0	1	DT-AL01-02
7	X85665	吊趟外框頂橫	直口	1735.0	1	DT-AL03-25
8	X85665	吊趟外框底橫	直口	1735.0	1	DT-AL05-25
9						
10						
11						
12						
13		POMUTE(隔音內插板)	直口	2340.0	1	DT-CB02-01
14		POMUTE(隔音內插板)	直口	2340.0	1	DT-CB02-02
15		POMUTE(隔音內插板)	直口	1668.0	1	DT-CB25-03
16		POMUTE(隔音內插板)	直口	1668.0	1	DT-CB25-04
17	55X55X9角碼	L角碼加工圖	直口	11.5	4	DT-LJ01
18		毛條槽	直口	2408.0	1	DT-MT01-02
19	14X5鋁巴	(收吊輪)頂部熱巴	直口	98.0	4	DT-DB01

序號				
頂留				mm
底留				mm
企料底部開避位				mm
底橫料防水巴鋸去				mm
安裝扣碼				
安裝扣碼				
多點鎖芯型號：				
手柄型號：				
限位撐型號：				
T窗最大的開度：				
窗玉搭位數：				

門玉數	寬度(mm)	高度(mm)	雙/幅	撐長

大圖版次		本圖版	
		日期	

窗号	寬度 (W)	高度 (H)	數量	樓層
T5-N(SD-G33)	1735.0	2408.0	~~27~~ 29	~~5B-50F~~ 31

6-20F
9-50F
11-50F


圖號 T5-N(SD-G33)

名稱	吊趟門玉組裝圖	制圖	吳禕瑜	2020.04.21	修改			
材料		復核			日期			
顏色		批准			圖號	T5-N(SD-G33)		

EG-DWG3

美特鋁質 有限公司
MIDI Aluminium Fabricator Ltd.

工程號	J-837	地盤	觀塘裕民坊

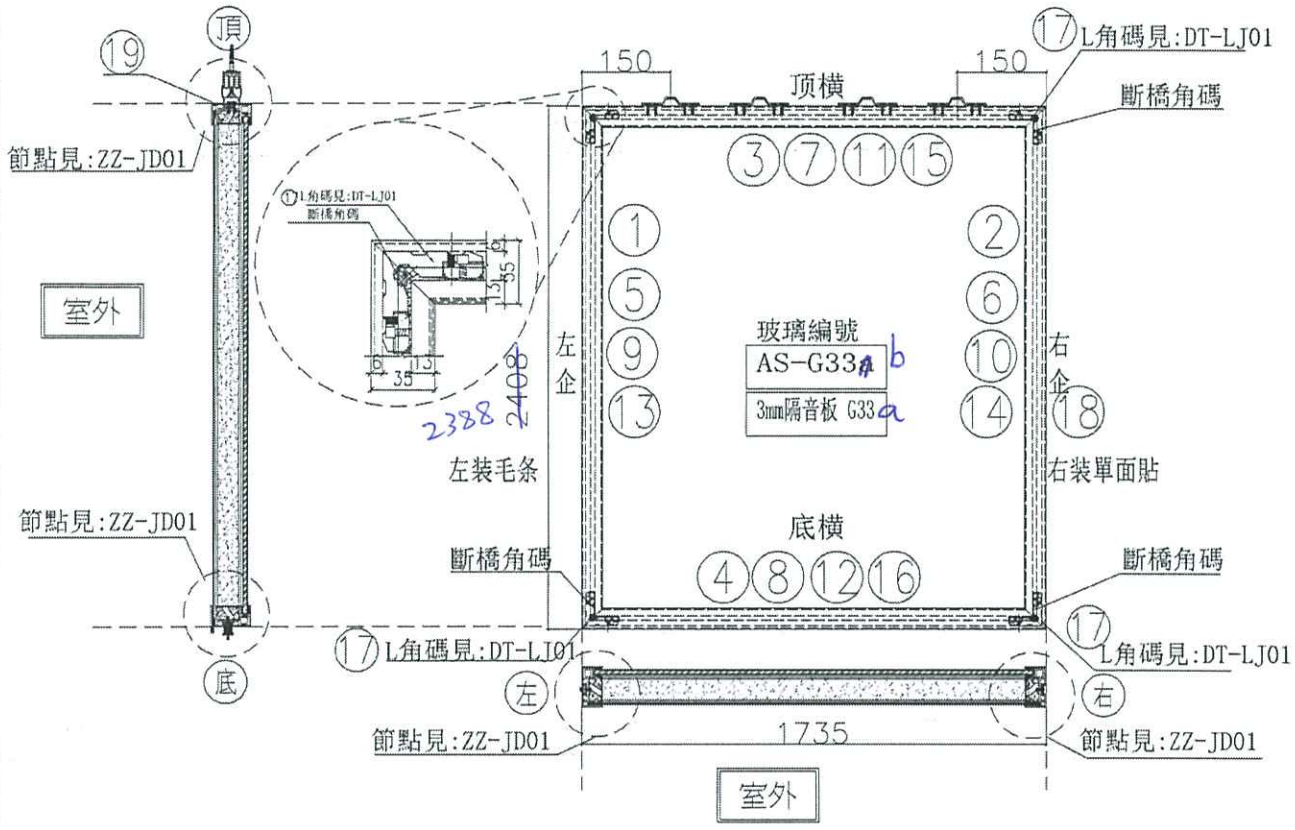

序號	模號	名稱	序號	長度	數量	物料編號
1	X85666	吊趟內框左企	直口	2382	1	DT-AL02-04
2	X85666	吊趟內框右企	直口	2382	1	DT-AL02-04
3	X85666	吊趟內框頂橫	直口	1729	1	DT-AL04-25
4	X85666	吊趟內框底橫	直口	1729.0	1	DT-AL06-25
5	X85665	吊趟外框左企	直口	2388	1	DT-AL01-04
6	X85665	吊趟外框右企	直口	2388	1	DT-AL01-04
7	X85665	吊趟外框頂橫	直口	1735.0	1	DT-AL03-25
8	X85665	吊趟外框底橫	直口	1735.0	1	DT-AL05-25
9						
10						
11						
12						
13		POMUTE(隔音內插板)	直口	2320	1	DT-CB04-01
14		POMUTE(隔音內插板)	直口	2320	1	DT-CB04-02
15		POMUTE(隔音內插板)	直口	1668.0	1	DT-CB25-03
16		POMUTE(隔音內插板)	直口	1668.0	1	DT-CB25-04
17	55X55X9角碼	L角碼加工圖	直口	11.5	4	DT-LJ01
18		毛條槽	直口	2388	1	DT-MT04-04
19	14X5鋁巴	(收吊輪)頂部墊巴	直口	98.0	4	DT-DB01

序號				
頂留				mm
底留				mm
企料底部開避位				mm
底橫料防水巴鋸去				mm
安裝扣碼				
安裝扣碼				
多點鎖芯型號:				
手柄型號:				
限位撐型號:				
T窗最大的闊度:				
窗玉搭位數:				

門玉款	寬度(mm)	高度(mm)	隻/幅	撐長

大圖版次		本圖版	
		日期	

窗号	宽度 (W)	高度 (H)	數量	樓層
T5-N(SD-G33a)	1735.0	~~2408.0~~ 2388	~~37~~ 6	~~6B-50F~~ 6B-50F

圖號 T5-N(SD-G33a)


名稱	吊趟門玉組裝圖	制圖	吳禕瑜	2020.04.21	修改			
材料		復核			日期			
顏色		批准			圖號	T5-N(SD-G33a)		


EG-DWG3


美特鋁質 有限公司
MIDI Aluminium Fabricator Ltd.

工程號	J837	地盤	觀塘裕民坊

序號	物料編號	數量	高度H	A	N			B
1	DT-AL01-01	354	2118	359	400	x	3	359
2	DT-AL01-02	608	2408	304	400	x	4	304
3	DT-AL01-03	556	2098	349	400	x	3	349
4	DT-AL01-04	364	2388	294	400	x	4	294

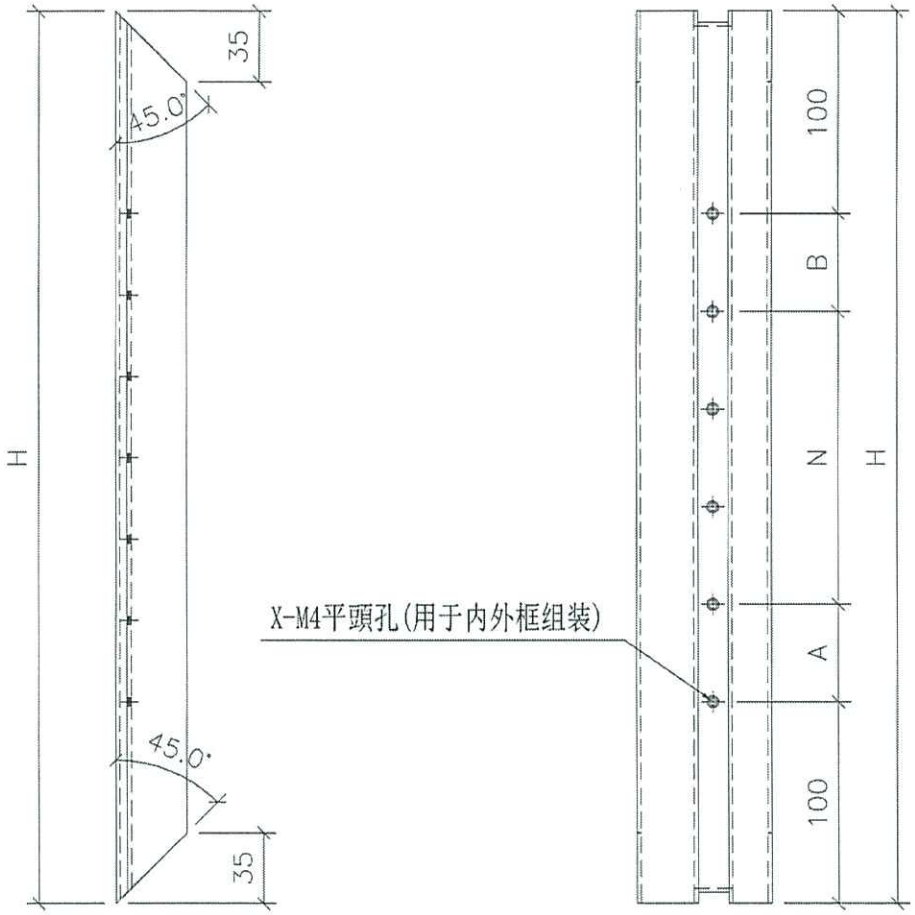

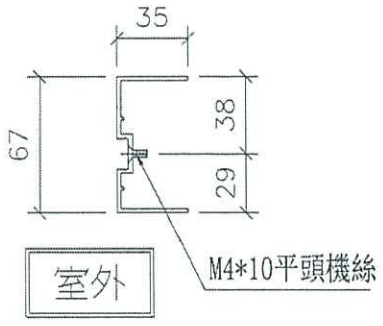

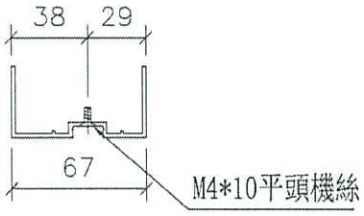


名稱	吊趟外框企料	制圖	吳禕瑜	2020.04.21	修改			
材料	X85665	復核			日期			
顏色	EC-DG-S332054 (3塗)	批准			圖號	DT-AL01		


EG-DWG3


美特鋁質 有限公司
MIDI Aluminium Fabricator Ltd.


工程號	J837	地盤	觀塘裕民坊

序號	物料編號	數量	高度H	A	N			B
1	DT-AL02-01	354	2112	359	400	x	3	359
2	DT-AL02-02	698	2402	304	400	x	4	304
3	DT-AL02-03	556	2092	349	400	x	3	349
4	DT-AL02-04	364	2382	294	400	x	4	294

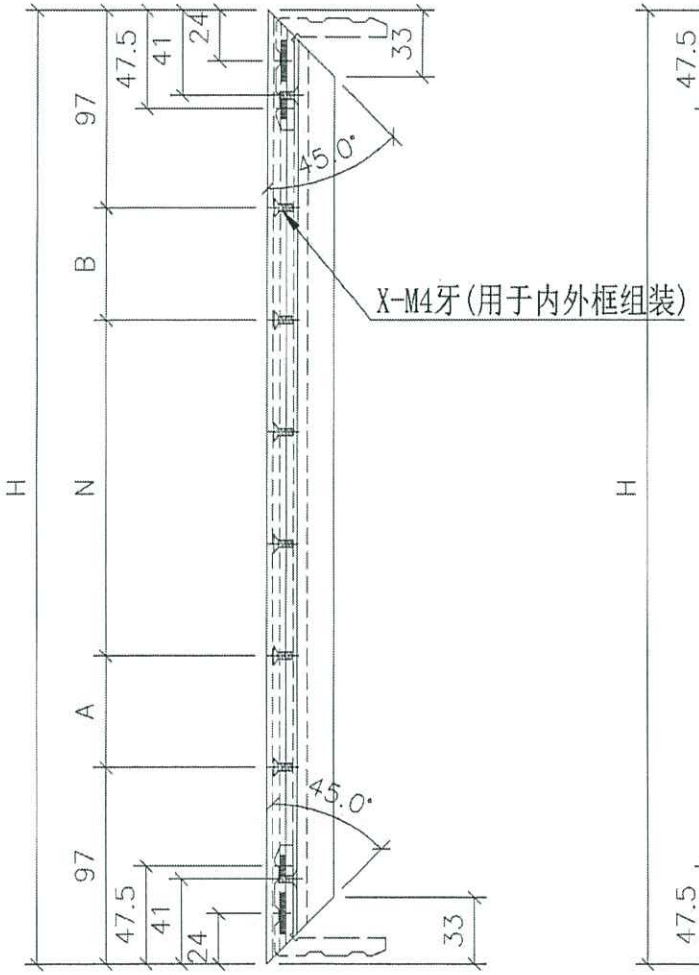

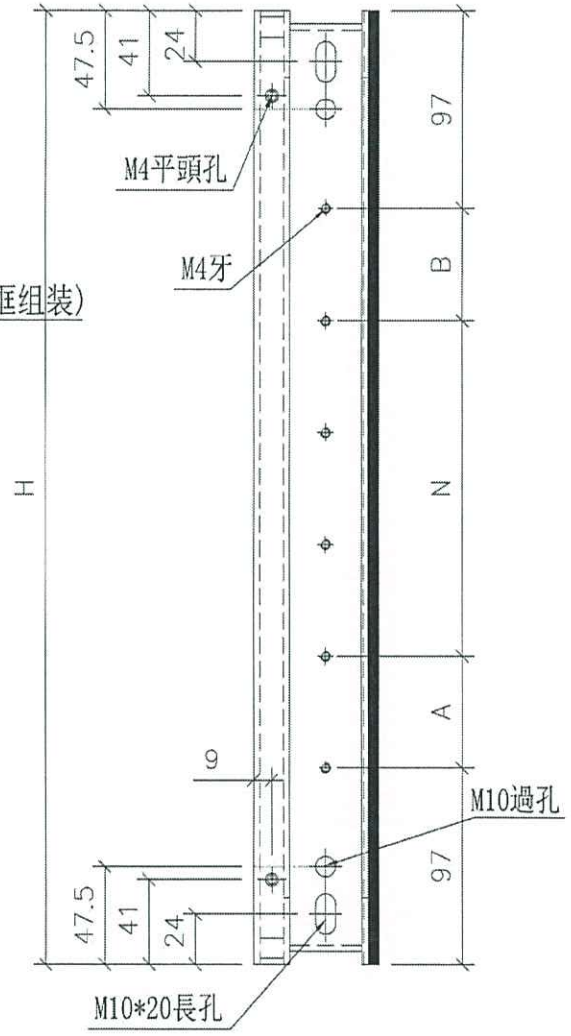

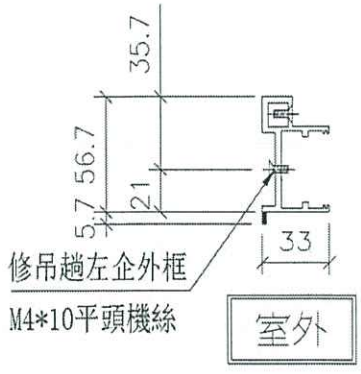

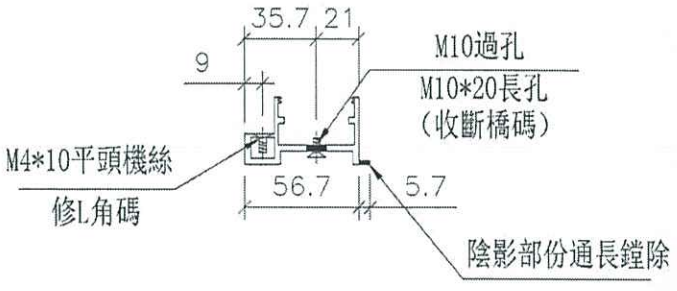

名稱	吊趟內框企料	制圖	吳禕瑜	2020.04.21	修改			
材料	X85666	復核			日期			
顏色	EC-DG-S332054 (3塗)	批准			圖號	DT-AL02		

加工圖見：DT-AL03

序號	物料編號	數量	長度L	A	N			B	C	D
1	DT-AL03-01	37	770	135	300	x	1	135	-	-
2	DT-AL03-02	208	752	126	300	x	1	126	-	-
3	DT-AL03-03	37	1600	250	300	x	3	250	433	433
4	DT-AL03-05	25	1135	167.5	300	x	2	167.5	-	-
5	DT-AL03-06	78	1220	210	300	x	2	210	307	307
6	DT-AL03-07	103	1320	260	300	x	2	260	340	340
7	DT-AL03-13	9	1195	197.5	300	x	2	197.5	298	298
8	DT-AL03-18	37	1652.5	276.25	300	x	3	276.25	451	451
9	DT-AL03-19	74	1295	247.5	300	x	2	247.5	332	332
10	DT-AL03-21	37	1510	205	300	x	3	205	403	403
11	DT-AL03-24	111	1060	130	300	x	2	130	-	-
12	DT-AL03-25	111	1735	167.5	300	x	4	167.5	478	478
13	DT-AL03-28	74	702.5	101.25	300	x	1	101.25	-	-

EG-DWG3

美特鋁質 有限公司
MDI Aluminium Fabricator Ltd.

工程號	J837	地盤	觀塘裕民坊


名稱	數據表	制圖	吳偉瑜	2020.04.21	修改	A		
材料		復核			日期	xx.5.21		
顏色		批准			圖號	DT-AL03		

EG-DWG3

美特鋁質 有限公司
MIDI Aluminium Fabricator Ltd.

工程號	J837	地盤	觀塘裕民坊

數據表見：DT-AL04a

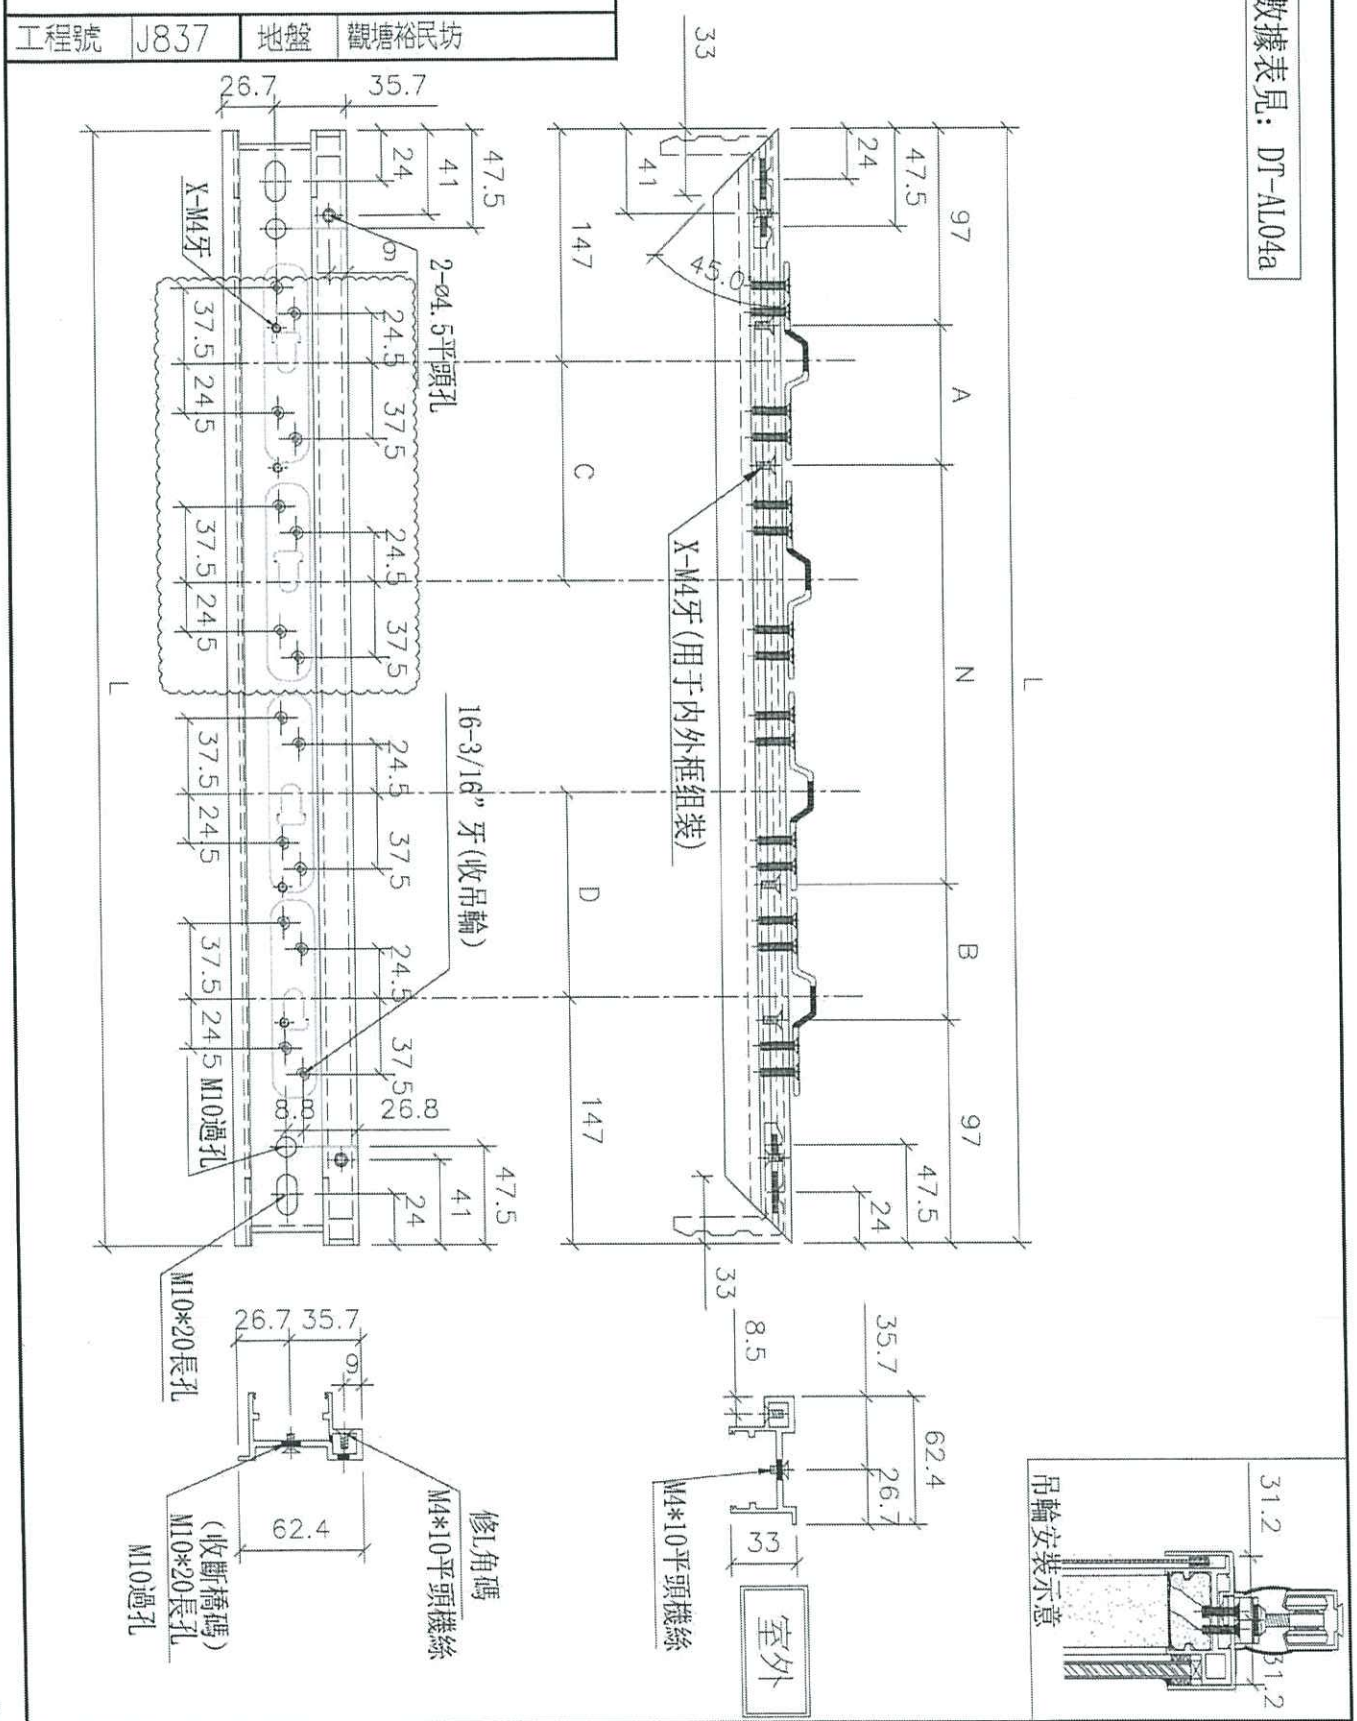

名稱	吊趟內框頂橫	制圖	吳禕瑜	2020.04.21	修改	A		
材料	X85666	復核			日期	2020.6.01		
顏色	EC-DG-S332054 (3塗)	批准			圖號	DT-AL04		

BJ-005

加工圖見：DT-AL04

序號	物料編號	數量	長度L	A	N			B	C	D
1	DT-AL04-01	37	764	135	300	x	1	135	-	-
2	DT-AL04-02	208	746	126	300	x	1	126	-	-
3	DT-AL04-03	37	1594	250	300	x	3	250	433	433
4	DT-AL04-05	25	1129	167.5	300	x	2	167.5	-	-
5	DT-AL04-06	78	1214	210	300	x	2	210	307	307
6	DT-AL04-07	103	1314	260	300	x	2	260	340	340
7	DT-AL04-13	9	1189	197.5	300	x	2	197.5	298	298
8	DT-AL04-18	37	1646.5	276.25	300	x	3	276.25	451	451
9	DT-AL04-19	74	1289	247.5	300	x	2	247.5	332	332
10	DT-AL04-21	37	1504	205	300	x	3	205	403	403
11	DT-AL04-24	111	1054	130	300	x	2	130	-	-
12	DT-AL04-25	111	1729	167.5	300	x	4	167.5	478	478
13	DT-AL04-28	74	696.5	101.25	300	x	1	101.25	-	-

EG-DWG3

美特鋁質 有限公司 MIDI Aluminium Fabricator Ltd.

工程號	J837	地盤	觀塘裕民坊

名稱	數據表
材料	
顏色	

制圖	吳偉瑜	2020.04.21
復核		
批准		


修改		
日期		
圖號	DT-AL04a	


EG-DWG3


美特鋁質 有限公司
MIDI Aluminium Fabricator Ltd.


工程號	J837	地盤	觀塘裕民坊

數據表見：DT-AL05a

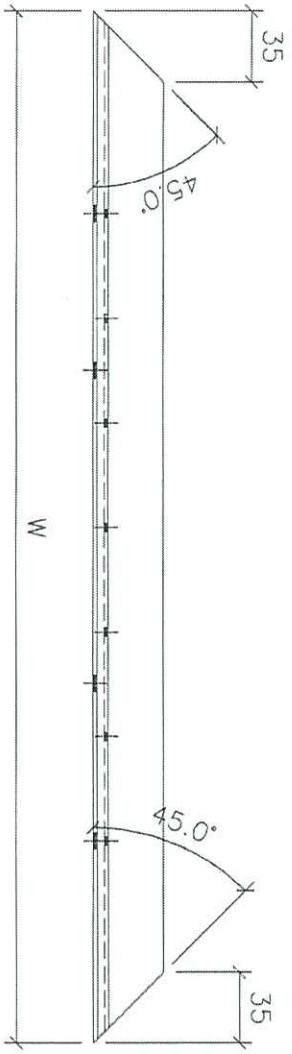

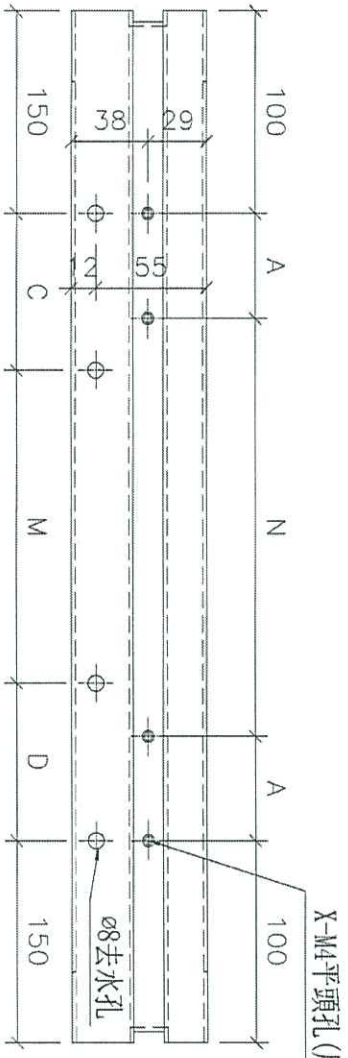

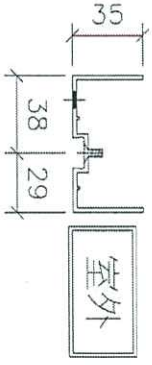

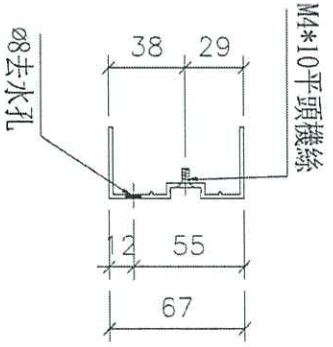

名稱	吊趟外框底橫	制圖	吳禕瑜	2020.04.21	修改			
材料	X85665	復核			日期			
顏色	EC-DG-S332054 (3塗)	批准			圖號	DT-AL05		

加工圖見：DT-AL05

序號	物料編號	數量	長度L	A	N			B	C	M			D
1	DT-AL05-01	37	770	135	300	x	1	135	135	200	x	1	135
2	DT-AL05-02	208	752	126	300	x	1	126	126	200	x	1	126
3	DT-AL05-03	37	1600	250	300	x	3	250	200	300	x	3	200
4	DT-AL05-05	25	1135	167.5	300	x	2	167.5	267.5	300	x	1	267.5
5	DT-AL05-06	78	1220	210	300	x	2	210	310	300	x	1	310
6	DT-AL05-07	103	1320	260	300	x	2	260	360	300	x	1	360
7	DT-AL05-13	9	1195	197.5	300	x	2	197.5	297.5	300	x	1	297.5
8	DT-AL05-18	37	1652.5	276.25	300	x	3	276.25	226.25	300	x	3	226.25
9	DT-AL05-19	74	1295	247.5	300	x	2	247.5	197.5	300	x	2	197.5
10	DT-AL05-21	37	1510	205	300	x	3	205	305	300	x	2	305
11	DT-AL05-24	111	1060	130	300	x	2	130	230	300	x	1	230
12	DT-AL05-25	111	1735	167.5	300	x	4	167.5	267.5	300	x	3	267.5
13	DT-AL05-28	74	702.5	101.25	300	x	1	101.25	101.25	200	x	1	101.25


美特鋁質 有限公司
MIDI Aluminium Fabricator Ltd.


工程號 | J837 | 地盤 | 觀塘裕民坊


EG-DWG3


名稱	數據表		制圖	吳焯瑜	2020.04.21	修改	
材料			復核			日期	
顏色			批准			圖號	DT-AL05c

數據表見：DT-AL06a

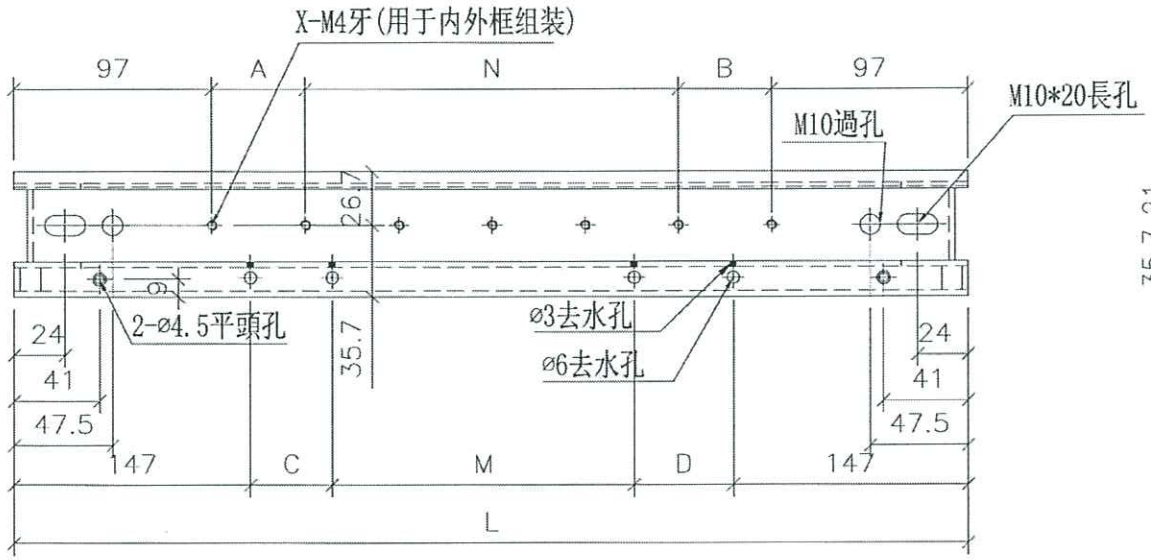

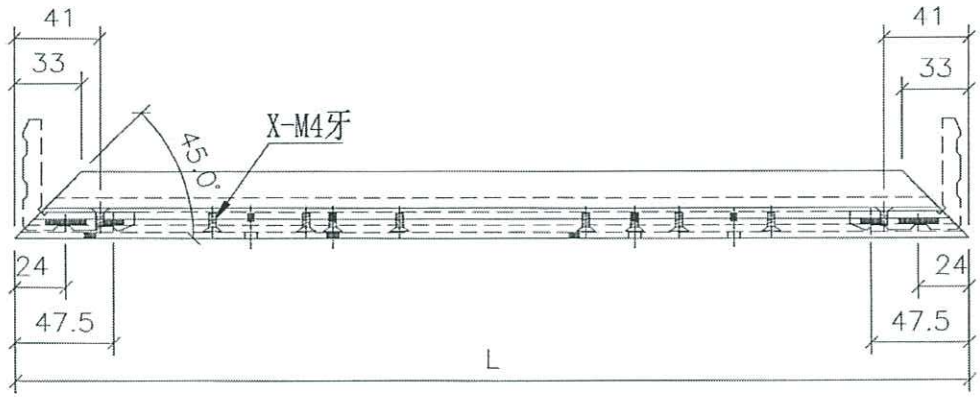

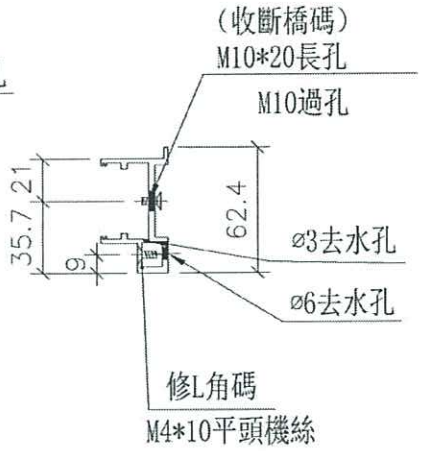

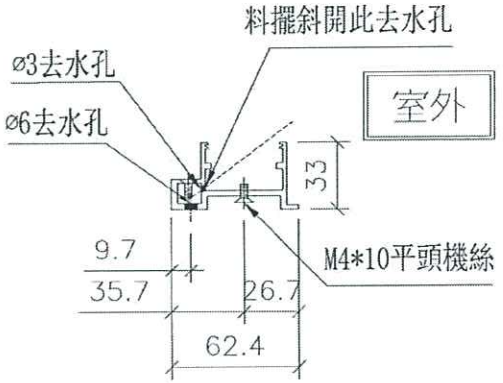

工程號	J837	地盤	觀塘裕民坊

美特鋁質 有限公司
MIDI Aluminium Fabricator Ltd.

名稱	吊趟內框底橫	制圖	吳瑋瑜	2020.04.21	修改
材料	X85666	復核			日期
顏色	EC-DG-S332054 (3塗)	批准			圖號 DT-AL06

EG--DWG3

加工圖見：DT-AL06

序號	物料編號	數量	長度L	A	N			B	C	M			D
1	DT-AL06-01	37	764	135	300	x	1	135	135	200	x	1	135
2	DT-AL06-02	208	746	126	300	x	1	126	126	200	x	1	126
3	DT-AL06-03	37	1594	250	300	x	3	250	200	300	x	3	200
4	DT-AL06-05	25	1129	167.5	300	x	2	167.5	267.5	300	x	1	267.5
5	DT-AL06-06	78	1214	210	300	x	2	210	310	300	x	1	310
6	DT-AL06-07	103	1314	260	300	x	2	260	360	300	x	1	360
7	DT-AL06-13	9	1189	197.5	300	x	2	197.5	297.5	300	x	1	297.5
8	DT-AL06-18	37	1646.5	276.25	300	x	3	276.25	226.25	300	x	3	226.25
9	DT-AL06-19	74	1289	247.5	300	x	2	247.5	197.5	300	x	2	197.5
10	DT-AL06-21	37	1504	205	300	x	3	205	305	300	x	2	305
11	DT-AL06-24	111	1054	130	300	x	2	130	230	300	x	1	230
12	DT-AL06-25	111	1729	167.5	300	x	4	167.5	267.5	300	x	3	267.5
13	DT-AL06-28	74	696.5	101.25	300	x	1	101.25	101.25	200	x	1	101.25

EG-DWG3

美特鋁質 有限公司
MIDI Aluminium Fabricator Ltd.

工程號	J837	地盤	觀塘裕民坊

名稱	數據表
材料	
顏色	


制圖	吳煒瑜	2020.04.21
復核		
批准		


修改		
日期		
圖號	DT-AL06a	

EG-DWG3

美特鋁質 有限公司
MIDI Aluminium Fabricator Ltd.

工程號	J837	地盤	觀塘裕民坊

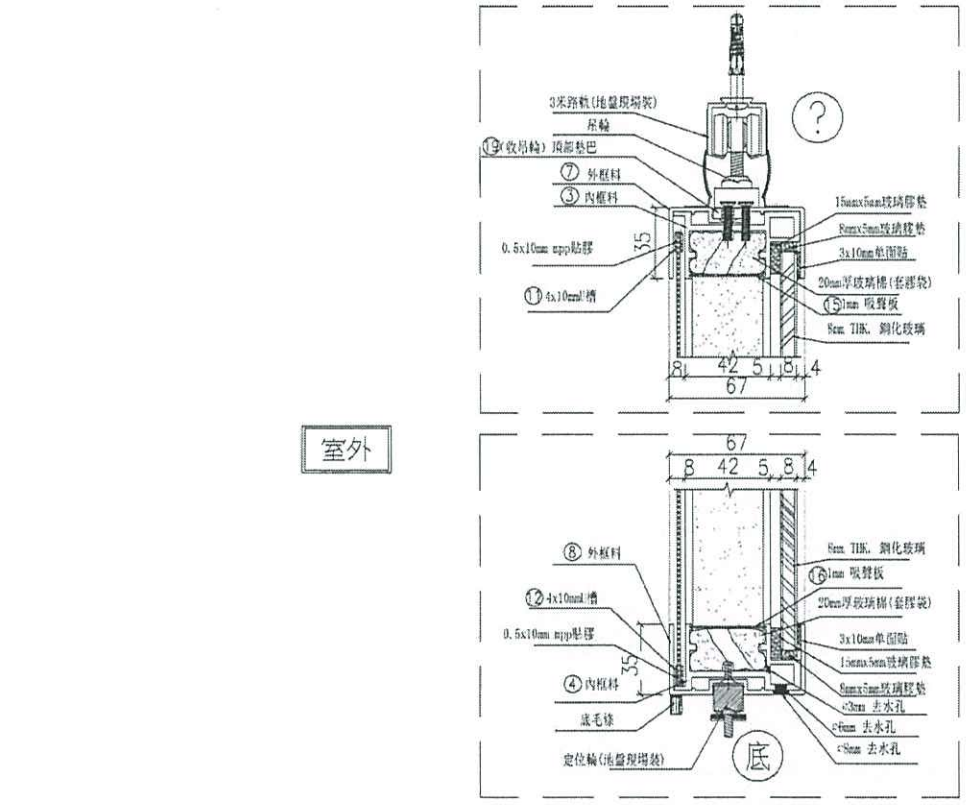

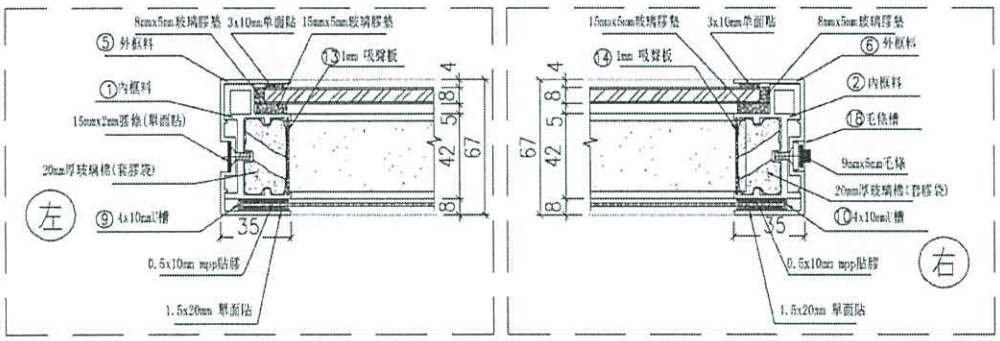


室外


名稱	吊趟組裝圖節點	制圖	吳偉瑜	2020.04.21	修改			
材料		復核			日期			
顏色		批准			圖號	ZZ-JD01		


EG-DWG3

美特鋁質 有限公司
MIDI Aluminium Fabricator Ltd.

工程號	J-837	地盤	觀塘裕民坊

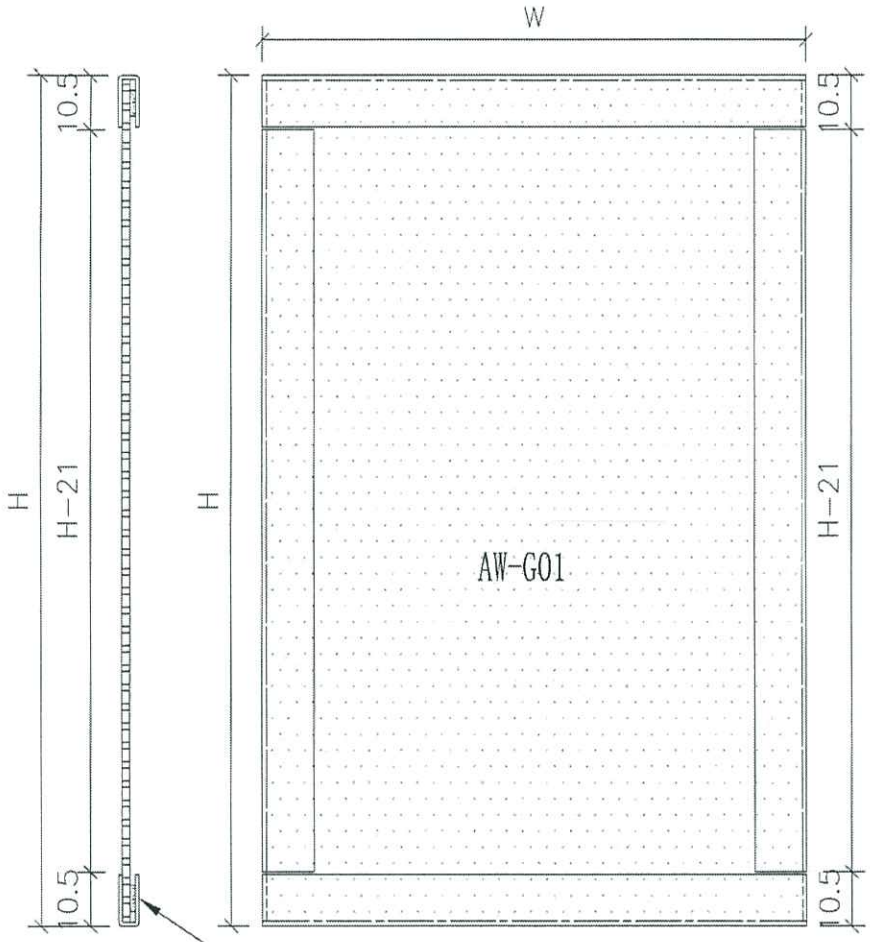

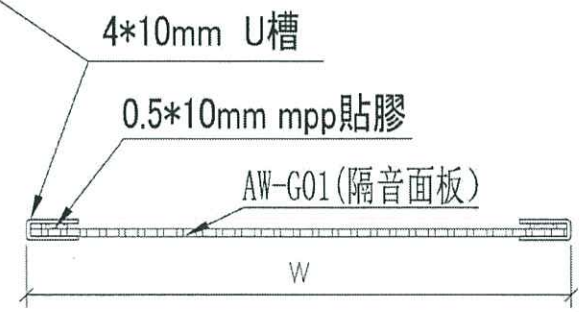

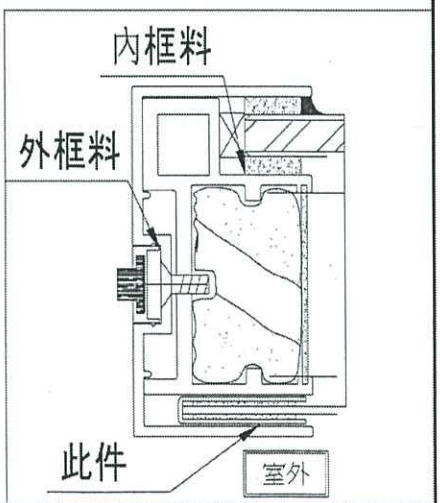


名稱	隔音板用U槽組裝圖	制圖	吳禕瑜	2020.04.21	修改			
材料	4*10mmU槽	復核			日期			
顏色	MILL	批准			圖號	ZZ-UC01		


EG-DWG3


美特鋁質 有限公司
MIDI Aluminium Fabricator Ltd.

工程號	J-837	地盤	觀塘裕民坊

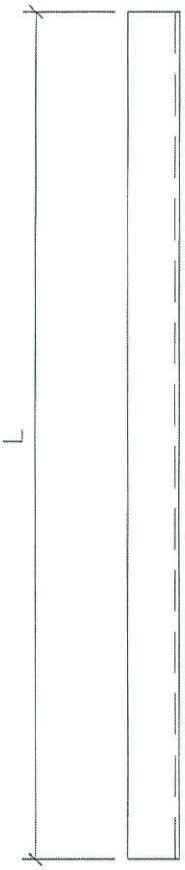

序號	物料編號	數量	長度L
1	DT-UC01-01	172	2082
2	DT-UC01-02	182	2082
3	DT-UC01-03	37	755
4	DT-UC01-04	37	755
5	DT-UC02-01	96	2372
6	DT-UC02-02	96	2372
7	DT-UC02-03	208	737
8	DT-UC02-04	208	737
9	DT-UC03-01	278	2062
10	DT-UC03-02	278	2062
11	DT-UC04-01	65	2352
12	DT-UC04-02	65	2352
13	DT-UC05-03	25	1120
14	DT-UC05-04	25	1120
15	DT-UC06-03	78	1205
16	DT-UC06-04	78	1205
17	DT-UC13-03	9	1180
18	DT-UC13-04	9	1180
19	DT-UC19-03	74	1280
20	DT-UC19-04	74	1280
21	DT-UC24-03	111	1045
22	DT-UC24-04	111	1045
23	DT-UC28-03	74	687.5
24	DT-UC28-04	74	687.5

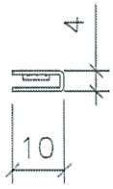

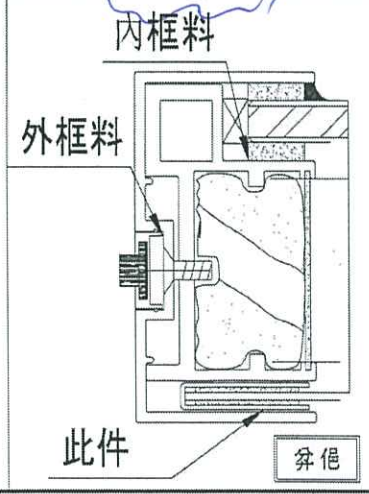


名稱	隔音板用U槽	制圖	吳緯瑜	2020.04.21	修改			
材料	4*10mmU槽	復核			日期			
顏色	MILL	批准			圖號	DT-UC01		


EG-DWG3


美特鋁質 有限公司
MIDI Aluminium Fabricator Ltd.

工程號	J-837	地盤	觀塘裕民坊

序號	物料編號	數量	長度L
1	DT-CB01-01	194	2050
2	DT-CB01-02	160	2050
3	DT-CB01-03	37	703
4	DT-CB01-04	37	703
5	DT-CB02-01	304	2340
6	DT-CB02-02	304	2340
7	DT-CB02-03	208	685
8	DT-CB02-04	208	685
9	DT-CB03-01	278	2030
10	DT-CB03-02	278	2030
11	DT-CB03-03	37	1533
12	DT-CB03-04	37	1533
13	DT-CB04-01	199	2320
14	DT-CB04-02	165	2320
15	DT-CB05-03	25	1068
16	DT-CB05-04	25	1068
17	DT-CB06-03	78	1153
18	DT-CB06-04	78	1153
19	DT-CB07-03	103	1253
20	DT-CB07-04	103	1253
21	DT-CB13-03	9	1128
22	DT-CB13-04	9	1128
23	DT-CB18-03	37	1585.5
24	DT-CB18-04	37	1585.5
25	DT-CB19-03	74	1228
26	DT-CB19-04	74	1228
27	DT-CB21-03	37	1443
28	DT-CB21-04	37	1443
29	DT-CB24-03	111	993
30	DT-CB24-04	111	993
31	DT-CB25-03	111	1668
32	DT-CB25-04	111	1668
33	DT-CB28-03	74	635.5
34	DT-CB28-04	74	635.5

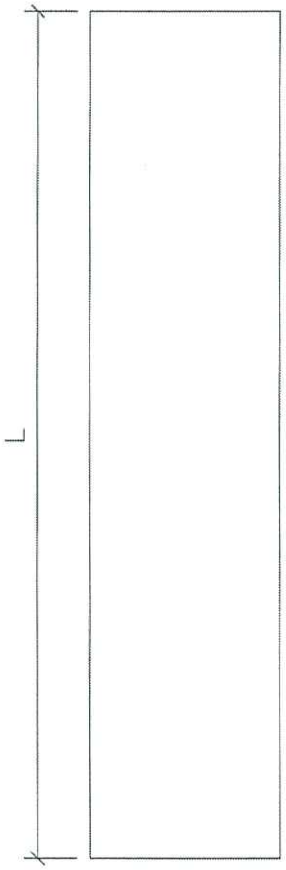

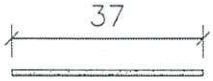

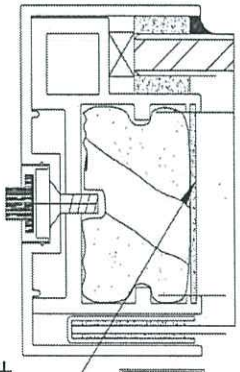

此件 一併

請注意:按供應商要求, 用剪床加工, 沒有刀口, 減少浪費


名稱	POMUTE(隔音內插板)	制圖	吳緯瑜	2020.04.21	修改			
材料	680x3000規格	復核			日期			
顏色	/	批准			圖號	DT-CB01		


EG-DWG3


美特鋁質 有限公司
MIDI Aluminium Fabricator Ltd.

工程號	J-837	地盤	觀塘裕民坊

序號	物料編號	數量	高度H	A	N			B
1	DT-MT01-01	177	2118	359	400	x	3	359
2	DT-MT01-02	304	2408	304	400	x	4	304
3	DT-MT01-03	278	2098	349	400	x	3	349
4	DT-MT01-04	182	2388	294	400	x	4	294

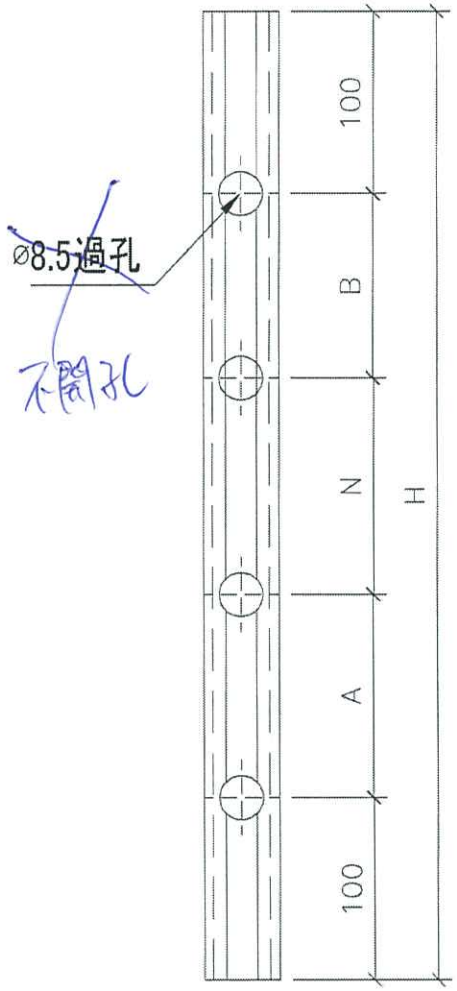

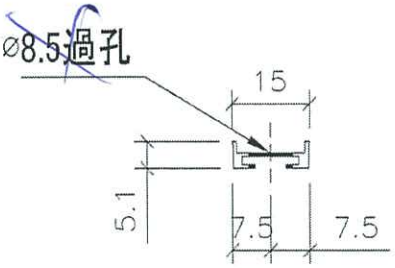

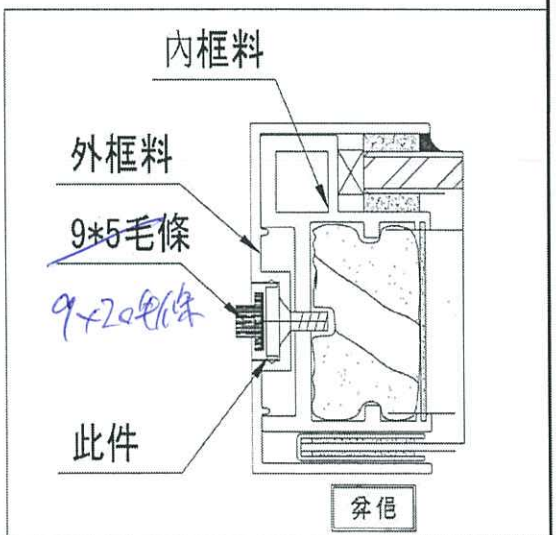

名稱	毛條槽	制圖	吳禕瑜	2020.04.21	修改			
材料	X85667	復核			日期			
顏色	EC-DG-S332054 (3磨)准				圖號	DT-MT01		


EG-DWG3

美特鋁質 有限公司
MIDI Aluminium Fabricator Ltd.

工程號	J-837	地盤	觀塘裕民坊

物料編號	數量	
DT-LJ01	3780	

工廠用

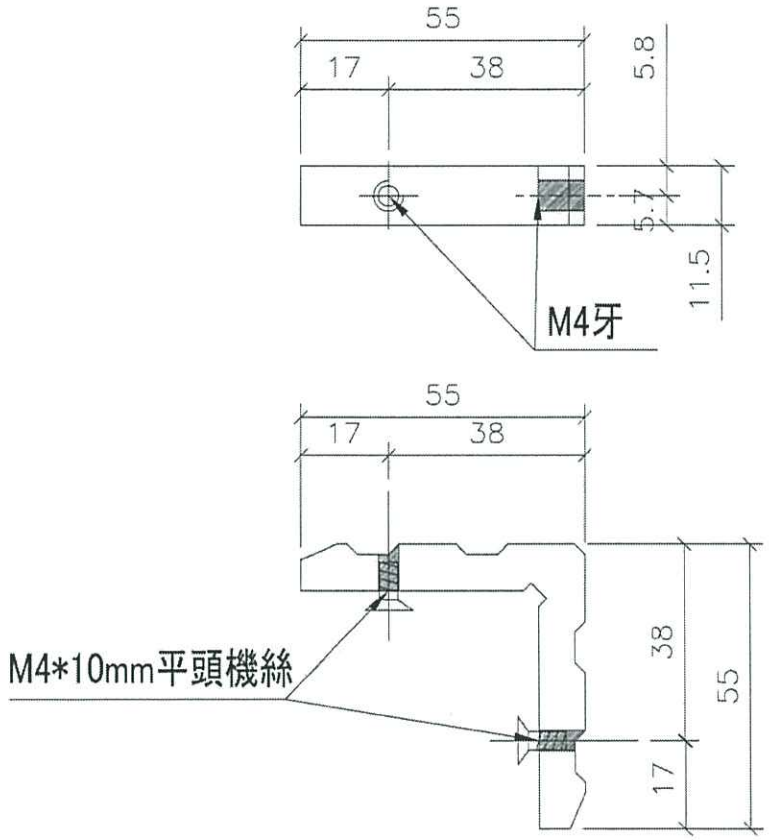

請注意:供應商角碼, 加工鉆孔


名稱	L角碼加工圖	制圖	吳禕瑜	2020.04.21	修改			
材料	X85668	復核			日期			
顏色	MILL	批准			圖號	DT-LJ01		


EG-DWG3


美特鋁質 有限公司
MIDI Aluminium Fabricator Ltd.

工程號	J-837	地盤	觀塘裕民坊

數量	樓層
2874	6F~50F

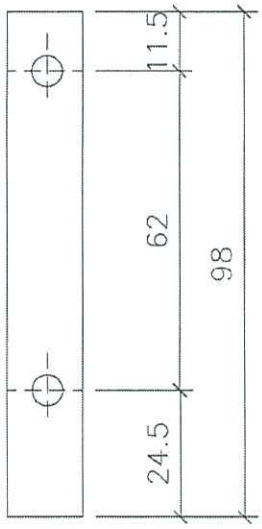

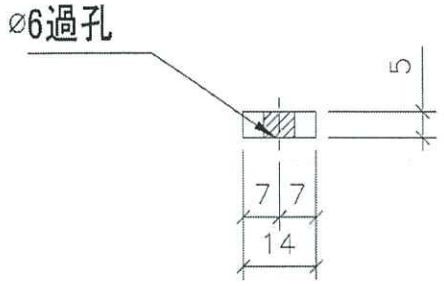

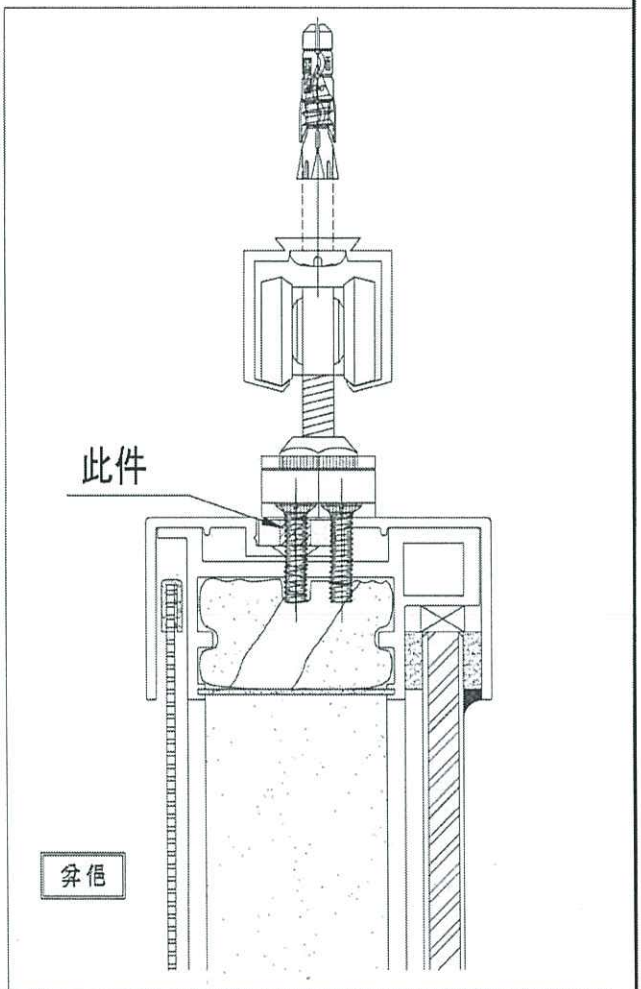


請注意:用庫存料削

名稱	(收吊輪)頂部墊巴	制圖	吳禕瑜	2020.04.21	修改			
材料	14X5鋁巴	復核			日期			
顏色	MILL	批准			圖號	DT-DB01		

	T1														
	F			F			F								
	G03			G02			G01								
	主房			客房			廳								
50/F	0	2475	SD-G03	-10	2195	SD-G02	5	2180	SD-G01						
49/F	-5	2480	SD-G03	-5	2190	SD-G02	5	2180	SD-G01						
48/F	-10	2485	SD-G03	-5	2190	SD-G02	0	2185	SD-G01						
47/F	-5	2480	SD-G03	-10	2195	SD-G02	0	2185	SD-G01						
46/F	-10	2485	SD-G03	-10	2195	SD-G02	-10	2195	SD-G01						
45/F	-15	2490	SD-G03	5	2180	SD-G02	0	2185	SD-G01						
43/F	-15	2490	SD-G03	-5	2190	SD-G02	0	2185	SD-G01						
42/F	-5	2480	SD-G03	-5	2190	SD-G02	0	2185	SD-G01						
41/F	-15	2490	SD-G03	-5	2190	SD-G02	5	2180	SD-G01						
40/F	-15	2490	SD-G03	-5	2190	SD-G02	5	2180	SD-G01						
39/F	-10	2485	SD-G03	-5	2190	SD-G02	0	2185	SD-G01						
38/F	-5	2480	SD-G03	10	2175	SD-G02A	5	2180	SD-G01						
37/F	-5	2480	SD-G03	5	2180	SD-G02	5	2180	SD-G01						
36/F	-5	2480	SD-G03	5	2180	SD-G02	15	2170	SD-G01A						
35/F	0	2475	SD-G03	5	2180	SD-G02	15	2170	SD-G01A						
33/F	0	2475	SD-G03	5	2180	SD-G02	5	2180	SD-G01						
32/F	5	2470	SD-G03	15	2170	SD-G02A	10	2175	SD-G01A						
31/F	5	2470	SD-G03	5	2180	SD-G02	5	2180	SD-G01						
30/F	5	2470	SD-G03	0	2185	SD-G02	5	2180	SD-G01						
29/F	0	2475	SD-G03	10	2175	SD-G02A	15	2170	SD-G01A						
28/F	-5	2480	SD-G03	15	2170	SD-G02A	5	2180	SD-G01						
26/F	-5	2480	SD-G03	5	2180	SD-G02	15	2170	SD-G01A						
25/F	0	2475	SD-G03	10	2175	SD-G02A	5	2180	SD-G01						
23/F	0	2475	SD-G03	5	2180	SD-G02	15	2170	SD-G01A						
22/F	0	2475	SD-G03	5	2180	SD-G02	15	2170	SD-G01A						
21/F	0	2475	SD-G03	5	2180	SD-G02	15	2170	SD-G01A						
20/F	5	2470	SD-G03	5	2180	SD-G02	10	2175	SD-G01A						
19/F	10	2465	SD-G03a	15	2170	SD-G02A	15	2170	SD-G01A						
18/F	15	2460	SD-G03a	10	2175	SD-G02A	15	2170	SD-G01A						
17/F	5	2470	SD-G03	5	2180	SD-G02	10	2175	SD-G01A						
16/F	已做			已做			已做								
15/F	10	2465	SD-G03a	15	2170	SD-G02A	5	2180	SD-G01						
12/F	5	2470	SD-G03	15	2170	SD-G02A	10	2175	SD-G01A						
11/F	5	2470	SD-G03	15	2170	SD-G02A	15	2170	SD-G01A						
10/F	15	2460	SD-G03a	15	2170	SD-G02A	15	2170	SD-G01A						
9/F	0	2475	SD-G03	10	2175	SD-G02A	10	2175	SD-G01A						
8/F	已裝			已裝			已裝								
7/F	5	2470	SD-G03a	10	2175	SD-G02A	15	2170	SD-G01A						
6/F	5	2470	SD-G03a	10	2175	SD-G02A	15	2170	SD-G01A						
	2475			2185			2185								

正數表示陣向下底

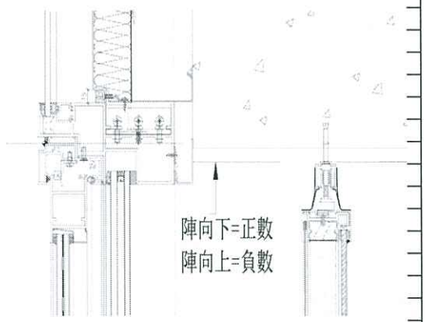


粉紅=陣向下多於5mm								
藍色=陣向上多於5mm								補批擋

	T3																											
	F			F			F			E			E			E			M			M						
	G07			G08			G09			G04			G05			G06			G10			G11						
	主房			客房			客房			客房			客房			主房			客房			主房						
40/F							5	2180	SD-G09																			
39/F				0	2185	SD-G08A	0	2185	SD-G09	5	2180	SD-G04A																
38/F				10	2175	SD-G08	15	2170	SD-G09A	25	2160	SD-G04																
37/F				15	2170	SD-G08	5	2180	SD-G09	20	2165	SD-G04	15	2170	SD-G05A													
36/F				5	2180	SD-G08A	5	2180	SD-G09	15	2170	SD-G04	25	2160	SD-G05	5	2470	SD-G06										
35/F				5	2180	SD-G08A	15	2170	SD-G09A	15	2170	SD-G04	15	2170	SD-G05A	5	2470	SD-G06										
33/F				15	2170	SD-G08	10	2175	SD-G09A	15	2170	SD-G04	5	2180	SD-G05A	5	2470	SD-G06										
32/F				5	2180	SD-G08A	10	2175	SD-G09A	5	2180	SD-G04A	10	2175	SD-G05A	0	2475	SD-G06										
31/F				15	2170	SD-G08	15	2170	SD-G09A	15	2170	SD-G04	15	2170	SD-G05A	5	2470	SD-G06	5	2180	SD-G10A							
30/F				10	2175	SD-G08	15	2170	SD-G09A	5	2180	SD-G04A	15	2170	SD-G05	15	2460	SD-G06A	15	2170	SD-G10A	5	2470	SD-G11A				
29/F				15	2170	SD-G08	15	2170	SD-G09A	15	2170	SD-G04	15	2170	SD-G05	15	2460	SD-G06A	25	2160	SD-G10	5	2470	SD-G11A				
28/F	15	2460	SD-G07	25	2160	SD-G08	20	2165	SD-G09A	15	2170	SD-G04	15	2170	SD-G05	15	2460	SD-G06A	15	2170	SD-G10A	0	2475	SD-G11A				
26/F	15	2460	SD-G07	20	2165	SD-G08	25	2160	SD-G09A	25	2160	SD-G04	25	2160	SD-G05	10	2465	SD-G06A	25	2160	SD-G10	15	2460	SD-G11				
25/F	10	2465	SD-G07	25	2160	SD-G08	20	2165	SD-G09A	20	2165	SD-G04	20	2165	SD-G05	5	2470	SD-G06	25	2160	SD-G10	5	2470	SD-G11A				
23/F	10	2465	SD-G07	20	2165	SD-G08	25	2160	SD-G09A	15	2170	SD-G04	20	2165	SD-G05	10	2465	SD-G06A	20	2165	SD-G10	5	2470	SD-G11A				
22/F	15	2460	SD-G07	20	2165	SD-G08	20	2165	SD-G09A	25	2160	SD-G04	20	2165	SD-G05	15	2460	SD-G06A	20	2165	SD-G10	5	2470	SD-G11A				
21/F	10	2465	SD-G07A	20	2165	SD-G08	22	2163	SD-G09A	20	2165	SD-G04	15	2170	SD-G05	5	2470	SD-G06	15	2170	SD-G10A	5	2470	SD-G11A				
20/F	15	2460	SD-G07	25	2160	SD-G08	20	2165	SD-G09A	25	2160	SD-G04	25	2160	SD-G05	10	2465	SD-G06A	15	2170	SD-G10A	0	2475	SD-G11A				
19/F	10	2465	SD-G07	20	2165	SD-G08	25	2160	SD-G09A	15	2170	SD-G04	15	2170	SD-G05	0	2475	SD-G06	20	2165	SD-G10	0	2475	SD-G11A				
18/F	10	2465	SD-G07A	25	2160	SD-G08	20	2165	SD-G09A	17	2168	SD-G04	20	2165	SD-G05	15	2460	SD-G06A	25	2160	SD-G10	10	2465	SD-G11				
17/F	10	2465	SD-G07A	25	2160	SD-G08	20	2165	SD-G09A	25	2160	SD-G04	25	2160	SD-G05	5	2470	SD-G06	25	2160	SD-G10	15	2460	SD-G11				
16/F	已做			已做			已做			已做			已做			已做			已做			已做						
15/F	15	2460	SD-G07	15	2170	SD-G08	20	2165	SD-G09A	20	2165	SD-G04	25	2160	SD-G05	10	2465	SD-G06A	25	2160	SD-G10	20	2455	SD-G11				
12/F	10	2465	SD-G07A	15	2170	SD-G08	15	2170	SD-G09A	20	2165	SD-G04	15	2170	SD-G05	10	2465	SD-G06A	15	2170	SD-G10	5	2470	SD-G11A				
11/F	10	2465	SD-G07A	15	2170	SD-G08	5	2180	SD-G09	15	2170	SD-G04	15	2170	SD-G05A	5	2470	SD-G06	20	2165	SD-G10	5	2470	SD-G11A				
10/F	15	2460	SD-G07	15	2170	SD-G08	15	2170	SD-G09A	20	2165	SD-G04	15	2170	SD-G05	5	2470	SD-G06	15	2170	SD-G10A	0	2475	SD-G11A				
9/F	10	2465	SD-G07A	5	2180	SD-G08A	15	2170	SD-G09A	10	2175	SD-G04A	15	2170	SD-G05	15	2460	SD-G06A	10	2175	SD-G10A	0	2475	SD-G11A				
8/F	已裝			已裝			已裝			已裝			已裝			已裝			已裝			已裝						
7/F	-5	2480	SD-G07A	10	2175	SD-G08A	5	2180	SD-G09	5	2180	SD-G04A	5	2180	SD-G05A	-5	2480	SD-G06	15	2170	SD-G10	-5	2480	SD-G11A				
6/F	15	2460	SD-G07	15	2170	SD-G08	15	2170	SD-G09A	15	2170	SD-G04	15	2170	SD-G05	10	2465	SD-G06A										
	2475			2185			2185			2185			2185			2475			2185			2475						

正數表示陣向下底


粉紅=陣向下多於5mm								
藍色=陣向上多於5mm							補批擋	

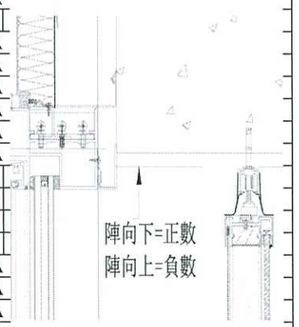

	T5																														
	B			A			A			A			K			K			J			J									
	G13			G14			G15			G16			G18a			G19			G20			G21									
	客房			客房			客房			主房			廳			客房			客房			廳									
50/F													25	2450	SD-G18b	15	2460	SD-G19	15	2460	SD-G20	25	2450	SD-G21							
49/F													15	2460	SD-G18b	5	2470	SD-G19a	5	2470	SD-G20a	5	2470	SD-G21a							
48/F													10	2465	SD-G18b	5	2470	SD-G19a	5	2470	SD-G20a	5	2470	SD-G21a							
47/F													-5	2480	SD-G18a	-5	2480	SD-G19a	5	2470	SD-G20a	-5	2480	SD-G21a							
46/F													0	2475	SD-G18a	0	2475	SD-G19a	0	2475	SD-G20a	5	2470	SD-G21a							
45/F													5	2470	SD-G18a	10	2465	SD-G19	15	2460	SD-G20	5	2470	SD-G21a							
43/F													5	2470	SD-G18a	5	2470	SD-G19a	5	2470	SD-G20a	10	2465	SD-G21							
42/F													0	2475	SD-G18a	0	2475	SD-G19a	0	2475	SD-G20a	5	2470	SD-G21a							
41/F													5	2470	SD-G18a	0	2475	SD-G19a	5	2470	SD-G20a	5	2470	SD-G21a							
40/F													-5	2480	SD-G18a	5	2470	SD-G19a	5	2470	SD-G20a	-5	2480	SD-G21a							
39/F													0	2475	SD-G18a	0	2475	SD-G19a	5	2470	SD-G20a	5	2470	SD-G21a							
38/F													0	2475	SD-G18a	5	2470	SD-G19a	5	2470	SD-G20a	15	2460	SD-G21							
37/F													0	2475	SD-G18a	5	2470	SD-G19a	5	2470	SD-G20a	15	2460	SD-G21							
36/F													5	2470	SD-G18a	5	2470	SD-G19a	5	2470	SD-G20a	5	2470	SD-G21a							
35/F													5	2470	SD-G18a	5	2470	SD-G19a	15	2460	SD-G20	10	2465	SD-G21							
33/F													5	2470	SD-G18a	5	2470	SD-G19a	5	2470	SD-G20a	5	2470	SD-G21a							
32/F													5	2470	SD-G18a	5	2470	SD-G19a	10	2465	SD-G20	15	2460	SD-G21							
31/F													15	2460	SD-G18b	15	2460	SD-G19	10	2465	SD-G20	5	2470	SD-G21a							
30/F													10	2465	SD-G18b	10	2465	SD-G19	15	2460	SD-G20	10	2465	SD-G21							
29/F													10	2465	SD-G18b	0	2475	SD-G19a	5	2470	SD-G20a	0	2475	SD-G21a							
28/F				15	2170	SD-G14	20	2165	SD-G15				5	2470	SD-G18a	10	2465	SD-G19	5	2470	SD-G20a	5	2470	SD-G21a							
26/F				15	2170	SD-G14	17	2168	SD-G15				-3	2478	SD-G18a	7	2468	SD-G19	7	2468	SD-G20	5	2470	SD-G21a							
25/F				15	2170	SD-G14	15	2170	SD-G15				5	2470	SD-G18a	5	2470	SD-G19a	5	2470	SD-G20a	5	2470	SD-G21a							
23/F				20	2165	SD-G14	15	2170	SD-G15				5	2470	SD-G18a	5	2470	SD-G19a	7	2468	SD-G20	5	2470	SD-G21a							
22/F				25	2160	SD-G14	20	2165	SD-G15				5	2470	SD-G18a	5	2470	SD-G19a	7	2468	SD-G20	0	2475	SD-G21a							
21/F	15	2460	SD-G13	10	2175	SD-G14a	15	2170	SD-G15	15	2460	SD-G16	15	2460	SD-G18b	5	2470	SD-G19a	5	2470	SD-G20a	0	2475	SD-G21a							
20/F	10	2465	SD-G13A	15	2170	SD-G14	10	2175	SD-G15a	12	2463	SD-G16	5	2470	SD-G18a	15	2460	SD-G19	10	2465	SD-G20	5	2470	SD-G21a							
19/F	0	2475	SD-G13A	5	2180	SD-G14a	15	2170	SD-G15a	5	2470	SD-G16a	5	2470	SD-G18a	10	2465	SD-G19	10	2465	SD-G20	10	2465	SD-G21							
18/F	10	2465	SD-G13	20	2165	SD-G14	15	2170	SD-G15a	10	2465	SD-G16	5	2470	SD-G18a	10	2465	SD-G19	15	2460	SD-G20	7	2468	SD-G21							
17/F	15	2460	SD-G13	15	2170	SD-G14	15	2170	SD-G15a	7	2468	SD-G16	15	2460	SD-G18b	7	2468	SD-G19	5	2470	SD-G20a	7	2468	SD-G21							
16/F	已做			已做			已做			已做			已做			已做			已做			已做									
15/F	15	2460	SD-G13	15	2170	SD-G14a	5	2180	SD-G15a	5	2470	SD-G16a	15	2460	SD-G18b	5	2470	SD-G19a	5	2470	SD-G20a	5	2470	SD-G21a							
12/F	10	2465	SD-G13	5	2180	SD-G14a	5	2180	SD-G15a	5	2470	SD-G16a	5	2470	SD-G18a	10	2465	SD-G19	15	2460	SD-G20	15	2460	SD-G21							
11/F	15	2460	SD-G13	10	2175	SD-G14a	15	2170	SD-G15a	5	2470	SD-G16a	15	2460	SD-G18b	15	2460	SD-G19	15	2460	SD-G20	5	2470	SD-G21a							
10/F	15	2460	SD-G13	10	2175	SD-G14a	15	2170	SD-G15	15	2460	SD-G16	15	2460	SD-G18b	15	2460	SD-G19	15	2460	SD-G20	10	2465	SD-G21							
9/F				10	2175	SD-G14a	15	2170	SD-G15	10	2465	SD-G16	15	2460	SD-G18b	15	2460	SD-G19	15	2460	SD-G20	15	2460	SD-G21							
8/F				已裝			已裝			已裝			已裝			已裝			已裝			已裝									
7/F				10	2175	SD-G14	15	2170	SD-G15	10	2465	SD-G16	15	2460	SD-G18b	15	2460	SD-G19	15	2460	SD-G20	10	2465	SD-G21							
6/F							15	2170	SD-G15	10	2465	SD-G16	15	2460	SD-G18b	15	2460	SD-G19	15	2460	SD-G20	10	2465	SD-G21							
	2475			2185			2185			2475			2475			2475			2475			2475									

正數表示陣向下底

粉紅=陣向下多於5mm								
藍色=陣向上多於5mm								補批擋

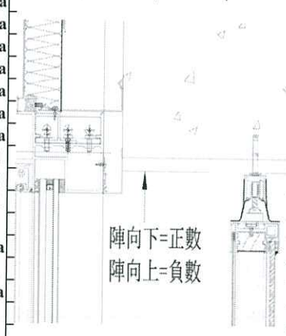

	T5																									
	L			L			L			L			M			M			M			M			N		
	G22			G23			G24			G25			G26			G27			G28			G29			G30		
	主房			客房			客房			廳			廳			客房			客房			主房			主房		
50/F	20	2455	SD-G22	25	2160	SD-G23	25	2160	SD-G24	30	2445	SD-G25a	15	2460	SD-G26a	15	2170	SD-G27	5	2180	SD-G28a	15	2460	SD-G29	15	2460	SD-G30
49/F	5	2470	SD-G22a	5	2180	SD-G23a	5	2180	SD-G24a	5	2470	SD-G25	5	2470	SD-G26	5	2180	SD-G27a	0	2185	SD-G28a	-15	2490	SD-G29a	0	2475	SD-G30a
48/F	-5	2480	SD-G22a	5	2180	SD-G23a	10	2175	SD-G24	-5	2480	SD-G25	5	2470	SD-G26	10	2175	SD-G27	10	2175	SD-G28	-5	2480	SD-G29a	0	2475	SD-G30a
47/F	-5	2480	SD-G22a	0	2185	SD-G23a	5	2180	SD-G24a	5	2470	SD-G25	0	2475	SD-G26	0	2185	SD-G27a	0	2185	SD-G28a	-5	2480	SD-G29a	5	2470	SD-G30a
46/F	5	2470	SD-G22a	0	2185	SD-G23a	10	2175	SD-G24	5	2470	SD-G25	5	2470	SD-G26	-5	2190	SD-G27a	-5	2190	SD-G28a	0	2475	SD-G29a	0	2475	SD-G30a
45/F	5	2470	SD-G22a	5	2180	SD-G23a	5	2180	SD-G24a	5	2470	SD-G25	0	2475	SD-G26	15	2170	SD-G27	15	2170	SD-G28	-5	2480	SD-G29a	-5	2480	SD-G30a
43/F	15	2460	SD-G22	5	2180	SD-G23a	5	2180	SD-G24a	10	2465	SD-G25a	5	2470	SD-G26	15	2170	SD-G27	0	2185	SD-G28a	-5	2480	SD-G29a	10	2465	SD-G30
42/F	5	2470	SD-G22a	15	2170	SD-G23	10	2175	SD-G24	15	2460	SD-G25a	10	2465	SD-G26a	10	2175	SD-G27	0	2185	SD-G28a	-5	2480	SD-G29a	10	2465	SD-G30
41/F	5	2470	SD-G22a	10	2175	SD-G23	15	2170	SD-G24	5	2470	SD-G25	5	2470	SD-G26	0	2185	SD-G27a	0	2185	SD-G28a	-5	2480	SD-G29a	5	2470	SD-G30a
40/F	5	2470	SD-G22a	5	2180	SD-G23a	5	2180	SD-G24a	10	2465	SD-G25a	10	2465	SD-G26a	5	2180	SD-G27a	0	2185	SD-G28a	-5	2480	SD-G29a	5	2470	SD-G30a
39/F	5	2470	SD-G22a	10	2175	SD-G23	5	2180	SD-G24a	5	2470	SD-G25	5	2470	SD-G26	5	2180	SD-G27a	10	2175	SD-G28	-5	2480	SD-G29a	0	2475	SD-G30a
38/F	5	2470	SD-G22a	10	2175	SD-G23	10	2175	SD-G24	0	2475	SD-G25	5	2470	SD-G26	10	2175	SD-G27	10	2175	SD-G28	5	2470	SD-G29a	0	2475	SD-G30a
37/F	5	2470	SD-G22a	10	2175	SD-G23	25	2160	SD-G24	0	2475	SD-G25	0	2475	SD-G26	10	2175	SD-G27	15	2170	SD-G28	0	2475	SD-G29a	5	2470	SD-G30a
36/F	5	2470	SD-G22a	5	2180	SD-G23a	5	2180	SD-G24a	10	2465	SD-G25a	5	2470	SD-G26	5	2180	SD-G27a	15	2170	SD-G28	5	2470	SD-G29a	0	2475	SD-G30a
35/F	15	2460	SD-G22	10	2175	SD-G23	5	2180	SD-G24a	15	2460	SD-G25a	0	2475	SD-G26	5	2180	SD-G27a	10	2175	SD-G28	-5	2480	SD-G29a	5	2470	SD-G30a
33/F	15	2460	SD-G22	10	2175	SD-G23	15	2170	SD-G24	5	2470	SD-G25	5	2470	SD-G26	5	2180	SD-G27a	15	2170	SD-G28	5	2470	SD-G29a	5	2470	SD-G30a
32/F	15	2460	SD-G22	15	2170	SD-G23	15	2170	SD-G24	10	2465	SD-G25a	10	2465	SD-G26a	10	2175	SD-G27	20	2165	SD-G28	10	2465	SD-G29	5	2470	SD-G30a
31/F	12	2463	SD-G22	15	2170	SD-G23	15	2170	SD-G24	15	2460	SD-G25a	5	2470	SD-G26	10	2175	SD-G27	5	2180	SD-G28a	-5	2480	SD-G29a	5	2470	SD-G30a
30/F	0	2475	SD-G22a	10	2175	SD-G23	10	2175	SD-G24	10	2465	SD-G25a	5	2470	SD-G26	0	2185	SD-G27a	10	2175	SD-G28	0	2475	SD-G29a	5	2470	SD-G30a
29/F	5	2470	SD-G22a	5	2180	SD-G23a	5	2180	SD-G24a	5	2470	SD-G25	5	2470	SD-G26	5	2180	SD-G27a	0	2185	SD-G28a	5	2470	SD-G29a	5	2470	SD-G30a
28/F	15	2460	SD-G22	5	2180	SD-G23a	5	2180	SD-G24a	15	2460	SD-G25a	0	2475	SD-G26	7	2178	SD-G27a	7	2178	SD-G28a	15	2460	SD-G29	5	2470	SD-G30a
26/F	10	2465	SD-G22	10	2175	SD-G23	13	2172	SD-G24	10	2465	SD-G25a	-5	2480	SD-G26	15	2170	SD-G27	15	2170	SD-G28	0	2475	SD-G29a	2	2473	SD-G30a
25/F	0	2475	SD-G22a	10	2175	SD-G23	10	2175	SD-G24	-5	2480	SD-G25	15	2460	SD-G26a	0	2185	SD-G27a	5	2180	SD-G28a	-5	2480	SD-G29a	5	2470	SD-G30a
23/F	5	2470	SD-G22a	5	2180	SD-G23a	5	2180	SD-G24a	0	2475	SD-G25	5	2470	SD-G26	-5	2190	SD-G27a	0	2185	SD-G28a	5	2470	SD-G29a	-5	2480	SD-G30a
22/F	10	2465	SD-G22	18	2167	SD-G23	15	2170	SD-G24	5	2470	SD-G25	10	2465	SD-G26a	10	2175	SD-G27	5	2180	SD-G28a	5	2470	SD-G29a	5	2470	SD-G30a
21/F	15	2460	SD-G22	20	2165	SD-G23	15	2170	SD-G24	5	2470	SD-G25	5	2470	SD-G26	15	2170	SD-G27	0	2185	SD-G28a	0	2475	SD-G29a	5	2470	SD-G30a
20/F	15	2460	SD-G22	15	2170	SD-G23	17	2168	SD-G24	5	2470	SD-G25	5	2470	SD-G26	15	2170	SD-G27	15	2170	SD-G28	5	2470	SD-G29a	5	2470	SD-G30a
19/F	15	2460	SD-G22	7	2178	SD-G23	15	2170	SD-G24	0	2475	SD-G25	10	2465	SD-G26a	10	2175	SD-G27	5	2180	SD-G28a	5	2470	SD-G29a	5	2470	SD-G30a
18/F	7	2468	SD-G22	7	2178	SD-G23	7	2178	SD-G24	10	2465	SD-G25a	10	2465	SD-G26a	15	2170	SD-G27	15	2170	SD-G28	15	2460	SD-G29	15	2460	SD-G30
17/F	15	2460	SD-G22	10	2175	SD-G23	15	2170	SD-G24	15	2460	SD-G25a	15	2460	SD-G26a	15	2170	SD-G27	10	2175	SD-G28	0	2475	SD-G29a	10	2465	SD-G30
16/F	已做			已做			已做			已做			已做			已做			已做			已做			已做		
15/F	7	2468	SD-G22	15	2170	SD-G23	5	2180	SD-G24a	5	2470	SD-G25	5	2470	SD-G26	5	2180	SD-G27a	15	2170	SD-G28	0	2475	SD-G29a	10	2465	SD-G30
12/F	10	2465	SD-G22	5	2180	SD-G23a	10	2175	SD-G24	5	2470	SD-G25	15	2460	SD-G26a	15	2170	SD-G27	5	2180	SD-G28a	10	2465	SD-G29	5	2470	SD-G30a
11/F	10	2465	SD-G22	10	2175	SD-G23	10	2175	SD-G24	10	2465	SD-G25a	5	2470	SD-G26	10	2175	SD-G27	15	2170	SD-G28	-5	2480	SD-G29a	5	2470	SD-G30a
10/F	15	2460	SD-G22	10	2175	SD-G23	15	2170	SD-G24	10	2465	SD-G25a	5	2470	SD-G26	15	2170	SD-G27	10	2175	SD-G28	5	2470	SD-G29a	0	2475	SD-G30a
9/F	10	2465	SD-G22	10	2175	SD-G23	5	2180	SD-G24a	5	2470	SD-G25	5	2470	SD-G26	5	2180	SD-G27a	15	2170	SD-G28	5	2470	SD-G29a	15	2460	SD-G30
8/F	已裝			已裝			已裝			已裝			已裝			已裝			已裝			已裝			已裝		
7/F	10	2465	SD-G22	10	2175	SD-G23	10	2175	SD-G24	10	2465	SD-G25a	10	2465	SD-G26a	10	2175	SD-G27	10	2175	SD-G28	10	2465	SD-G29	10	2465	SD-G30
6/F	10	2465	SD-G22	10	2175	SD-G23	10	2175	SD-G24	10	2465	SD-G25a	10	2465	SD-G26a	10	2175	SD-G27	10	2175	SD-G28	10	2465	SD-G29	10	2465	SD-G30
	2475			2185			2185			2475			2475			2185			2185			2475			2475		

正數表示陣向下底

粉紅=陣向下多於5mm							
藍色=陣向上多於5mm						補批擋	

	N			N			N		
	G31			G32			G33		
	客房			客房			廳		
50/F	25	2160	SD-G31	35	2150	SD-G32	0	2475	SD-G33
49/F	10	2175	SD-G31	15	2170	SD-G32	0	2475	SD-G33
48/F	10	2175	SD-G31	20	2165	SD-G32	0	2475	SD-G33
47/F	5	2180	SD-G31a	10	2175	SD-G32	-5	2480	SD-G33
46/F	5	2180	SD-G31a	10	2175	SD-G32	5	2470	SD-G33
45/F	0	2185	SD-G31a	5	2180	SD-G32A	5	2470	SD-G33
43/F	10	2175	SD-G31	0	2185	SD-G32A	10	2465	SD-G33a
42/F	10	2175	SD-G31	5	2180	SD-G32A	0	2475	SD-G33
41/F	-5	2190	SD-G31a	-5	2190	SD-G32A	5	2470	SD-G33
40/F	0	2185	SD-G31a	0	2185	SD-G32A	-5	2480	SD-G33
39/F	5	2180	SD-G31a	5	2180	SD-G32A	5	2470	SD-G33
38/F	0	2185	SD-G31a	5	2180	SD-G32A	0	2475	SD-G33
37/F	5	2180	SD-G31a	10	2175	SD-G32	0	2475	SD-G33
36/F	15	2170	SD-G31	5	2180	SD-G32A	0	2475	SD-G33
35/F	15	2170	SD-G31	10	2175	SD-G32	0	2475	SD-G33
33/F	5	2180	SD-G31a	5	2180	SD-G32A	5	2470	SD-G33
32/F	10	2175	SD-G31	10	2175	SD-G32	10	2465	SD-G33a
31/F	5	2180	SD-G31a	10	2175	SD-G32	10	2465	SD-G33a
30/F	5	2180	SD-G31a	5	2180	SD-G32A	0	2475	SD-G33
29/F	0	2185	SD-G31a	5	2180	SD-G32A	5	2470	SD-G33
28/F	10	2175	SD-G31	10	2175	SD-G32	5	2470	SD-G33
26/F	5	2180	SD-G31a	15	2170	SD-G32	5	2470	SD-G33
25/F	5	2180	SD-G31a	5	2180	SD-G32A	-5	2480	SD-G33
23/F	7	2178	SD-G31	10	2175	SD-G32	5	2470	SD-G33
22/F	15	2170	SD-G31	13	2172	SD-G32	5	2470	SD-G33
21/F	15	2170	SD-G31	15	2170	SD-G32	-5	2480	SD-G33
20/F	10	2175	SD-G31	15	2170	SD-G32	0	2475	SD-G33
19/F	0	2185	SD-G31a	5	2180	SD-G32A	-5	2480	SD-G33
18/F	10	2175	SD-G31	10	2175	SD-G32	5	2470	SD-G33
17/F	15	2170	SD-G31	15	2170	SD-G32	15	2460	SD-G33a
16/F	已做			已做			已做		
15/F	5	2180	SD-G31a	0	2185	SD-G32A	5	2470	SD-G33
12/F	15	2170	SD-G31	10	2175	SD-G32	5	2470	SD-G33
11/F	5	2180	SD-G31a	5	2180	SD-G32A	5	2470	SD-G33
10/F	15	2170	SD-G31	10	2175	SD-G32	5	2470	SD-G33
9/F	25	2160	SD-G31	15	2170	SD-G32	5	2470	SD-G33
8/F	已裝			已裝			已裝		
7/F	15	2170	SD-G31	10	2175	SD-G32	10	2465	SD-G33a
6/F	15	2170	SD-G31	10	2175	SD-G32	10	2465	SD-G33a
	2185			2185			2475		