

工程指示 / 要求簡箋(E.I.)

工程指示編號：EI / 1835 / 20

修改版次：-

工程編號：J - 837

工程名稱：觀塘裕民坊

工程項目：幕牆 T2 天面鵝頭鋁板(補數)

收件人：生統/永林/小羅

發件人：Eric Liu

日期：21/05/2020

要求提供 / 確認 事項：

- ( ) 初步鋁料 B.M.                      ( ) 加工拆圖，然後生產                      ( ) 尺寸表
- ( ) 正式鋁料 B.M.                      ( ) 技術上資料 / 指示                      ( ) 報價
- ( ) 配件 B.M.                              ( ) 樣辦或貨品說明書                      ( ) 分判合約
- ( ) 其他：\_\_\_\_\_

內容：

請按加工圖生產收口鋁板送地盤安裝

補 T2,RF，BT-T212 及 CP-T209 各 1 件

留意封篤尺寸及位置

謝謝

請在 2020/ 05/ 29 前完成上列要求。

附：2 頁加工圖，2 頁位置圖

以上項目為：

- 原合約工程包                       原合約工程加 / 減賬                       新工程報價

原因：-

分發東莞各部門：

- ( ) 生產技術總監  連附件    ( ) 技術部  連附件 *永林*    ( ) 生產部  連附件    ( ) 機械設計部  連附件
- ( ) 採購部  連附件    ( ) 生產統籌部  連附件 *小羅*
- ( ) 質檢部  連附件    ( ) 會計部  連附件    ( ) 報關組  連附件    ( ) 其他 楊榮輝  連附件

分發香港各部門：

- ( ) 行政部  連附件    ( ) 會計部  連附件    ( ) 統籌部  連附件    ( ) 工程部地盤科文  連附件 *永林*
- ( ) 採購部  連附件    ( ) QS 部  連附件    ( ) 維修部  連附件    ( ) 其他 \_\_\_\_\_  連附件

傳遞編號：

HK 0903 / 20

發件人簽署：  
*Eric Liu*

項目經理簽署：  
*PP*



EG-DWG3



美特鋁質有限公司  
MIDI Aluminium Fabricator Ltd.

左封口

拆圖參見: BP-T141

工程號 J-837 地盤 觀塘裕民坊

序號	物料編號	L	N*300	A	N1*300	EQ	數量	位置	樓層
1	BP-T141	1812.5	5 * 300	156.3	5 * 300	156.3	1	T1-C	ROOF
2	BP-T145	1712.5	5 * 300	106.3	5 * 300	106.3	1	T1-M	ROOF
3	BP-T151	1712.5	5 * 300	106.3	5 * 300	106.3	1	T1-K	ROOF
4	BP-T157	1912.5	6 * 300	56.3	5 * 300	206.3	1	T1-H	ROOF
5	BP-T212	1712.5	5 * 300	106.3	5 * 300	106.3	1	T2-F	ROOF
6	BP-T218	1637.5	5 * 300	68.8	4 * 300	218.8	1	T2-D	ROOF
7	BP-T221	2062.5	6 * 300	131.3	6 * 300	131.3	1	T2-B	ROOF
8	BP-T250	1712.5	5 * 300	106.3	5 * 300	106.3	1	T2-K	ROOF
9	BP-T257	1237.5	4 * 280	58.8	3 * 300	168.8	1	T2-G	ROOF
10	BP-T313	1612.5	5 * 300	56.3	4 * 300	206.3	1	T3-M	ROOF
11	BP-T333	2162.5	7 * 300	31.3	6 * 300	81.3	1	T3-B	ROOF
12	BP-T505	2037.5	6 * 300	118.8	6 * 300	118.8	1	T5-M	ROOF
13	BP-T543	1737.5	5 * 300	118.8	5 * 300	118.8	1	T5-E	ROOF

左封口

做仔, 不修乾

名稱	鋁板折圖(數據表)	制圖	柯慶余	2019.11.4	修改		
材料	3mm鋁板	復核	謝永林	2019.11.4	日期		
顏色	UCT803649 FXL-3	批准	Jason		圖號	BP-T141-1	





美特鋁質有限公司  
MIDI Aluminium Fabricator Ltd.

工程號 J-837 地盤 觀塘裕民坊


拆圖參見: CP-T201

物料編號	L	N*300	A	N1*300	EQ	數量	位置	樓層			
CP-T201	1155.0	3 *	300	127.5	3	*	300	127.5	1	T2-G	55/F
CP-T202	1850.0	6 *	300	25.0	5	*	300	175	1	T2-G	55/F
CP-T203	1905.0	6 *	300	52.5	5	*	300	202.5	1	T2-G	ROOF
CP-T204	1502.5	4 *	300	151.3	4	*	300	151.3	1	T2-G	ROOF
CP-T205	1825.0	6 *	280	72.5	5	*	300	162.5	1	T2-F	ROOF
CP-T208	1825.0	6 *	280	72.5	5	*	300	162.5	1	T2-E	ROOF
CP-T209	1575.0	5 *	300	37.5	4	*	300	187.5	1	T2-D	ROOF
CP-T210	1575.0	5 *	300	37.5	4	*	300	187.5	1	T2-C	ROOF
CP-T211	1725.0	5 *	300	112.5	5	*	300	112.5	1	T2-B	ROOF
CP-T212	1492.5	4 *	300	146.3	4	*	300	146.3	1	T2-B	ROOF
CP-T213	1492.5	4 *	300	146.3	4	*	300	146.3	1	T2-A	ROOF
CP-T214	1725.0	5 *	300	112.5	5	*	300	112.5	1	T2-A	ROOF
CP-T215	1825.0	6 *	280	72.5	5	*	300	162.5	1	T2-N	ROOF
CP-T216	1492.5	4 *	300	146.3	4	*	300	146.3	1	T2-M	ROOF
CP-T217	1725.0	5 *	300	112.5	5	*	300	112.5	1	T2-M	ROOF
CP-T218	1335.0	4 *	300	67.5	3	*	300	217.5	1	T2-L	ROOF
CP-T221	1317.5	4 *	300	58.8	3	*	300	208.8	1	T2-J	ROOF
CP-T222	1825.0	6 *	280	72.5	5	*	300	162.5	1	T2-J	ROOF



名稱	鋁板拆圖(數據表)	制圖	柯慶余	2019.11.4	修改	
材料	3mm鋁板	復核	謝永林	2019.11.4	日期	
顏色	UCT803649 FXL-3	批准	Jason		圖號	CP-T201-1



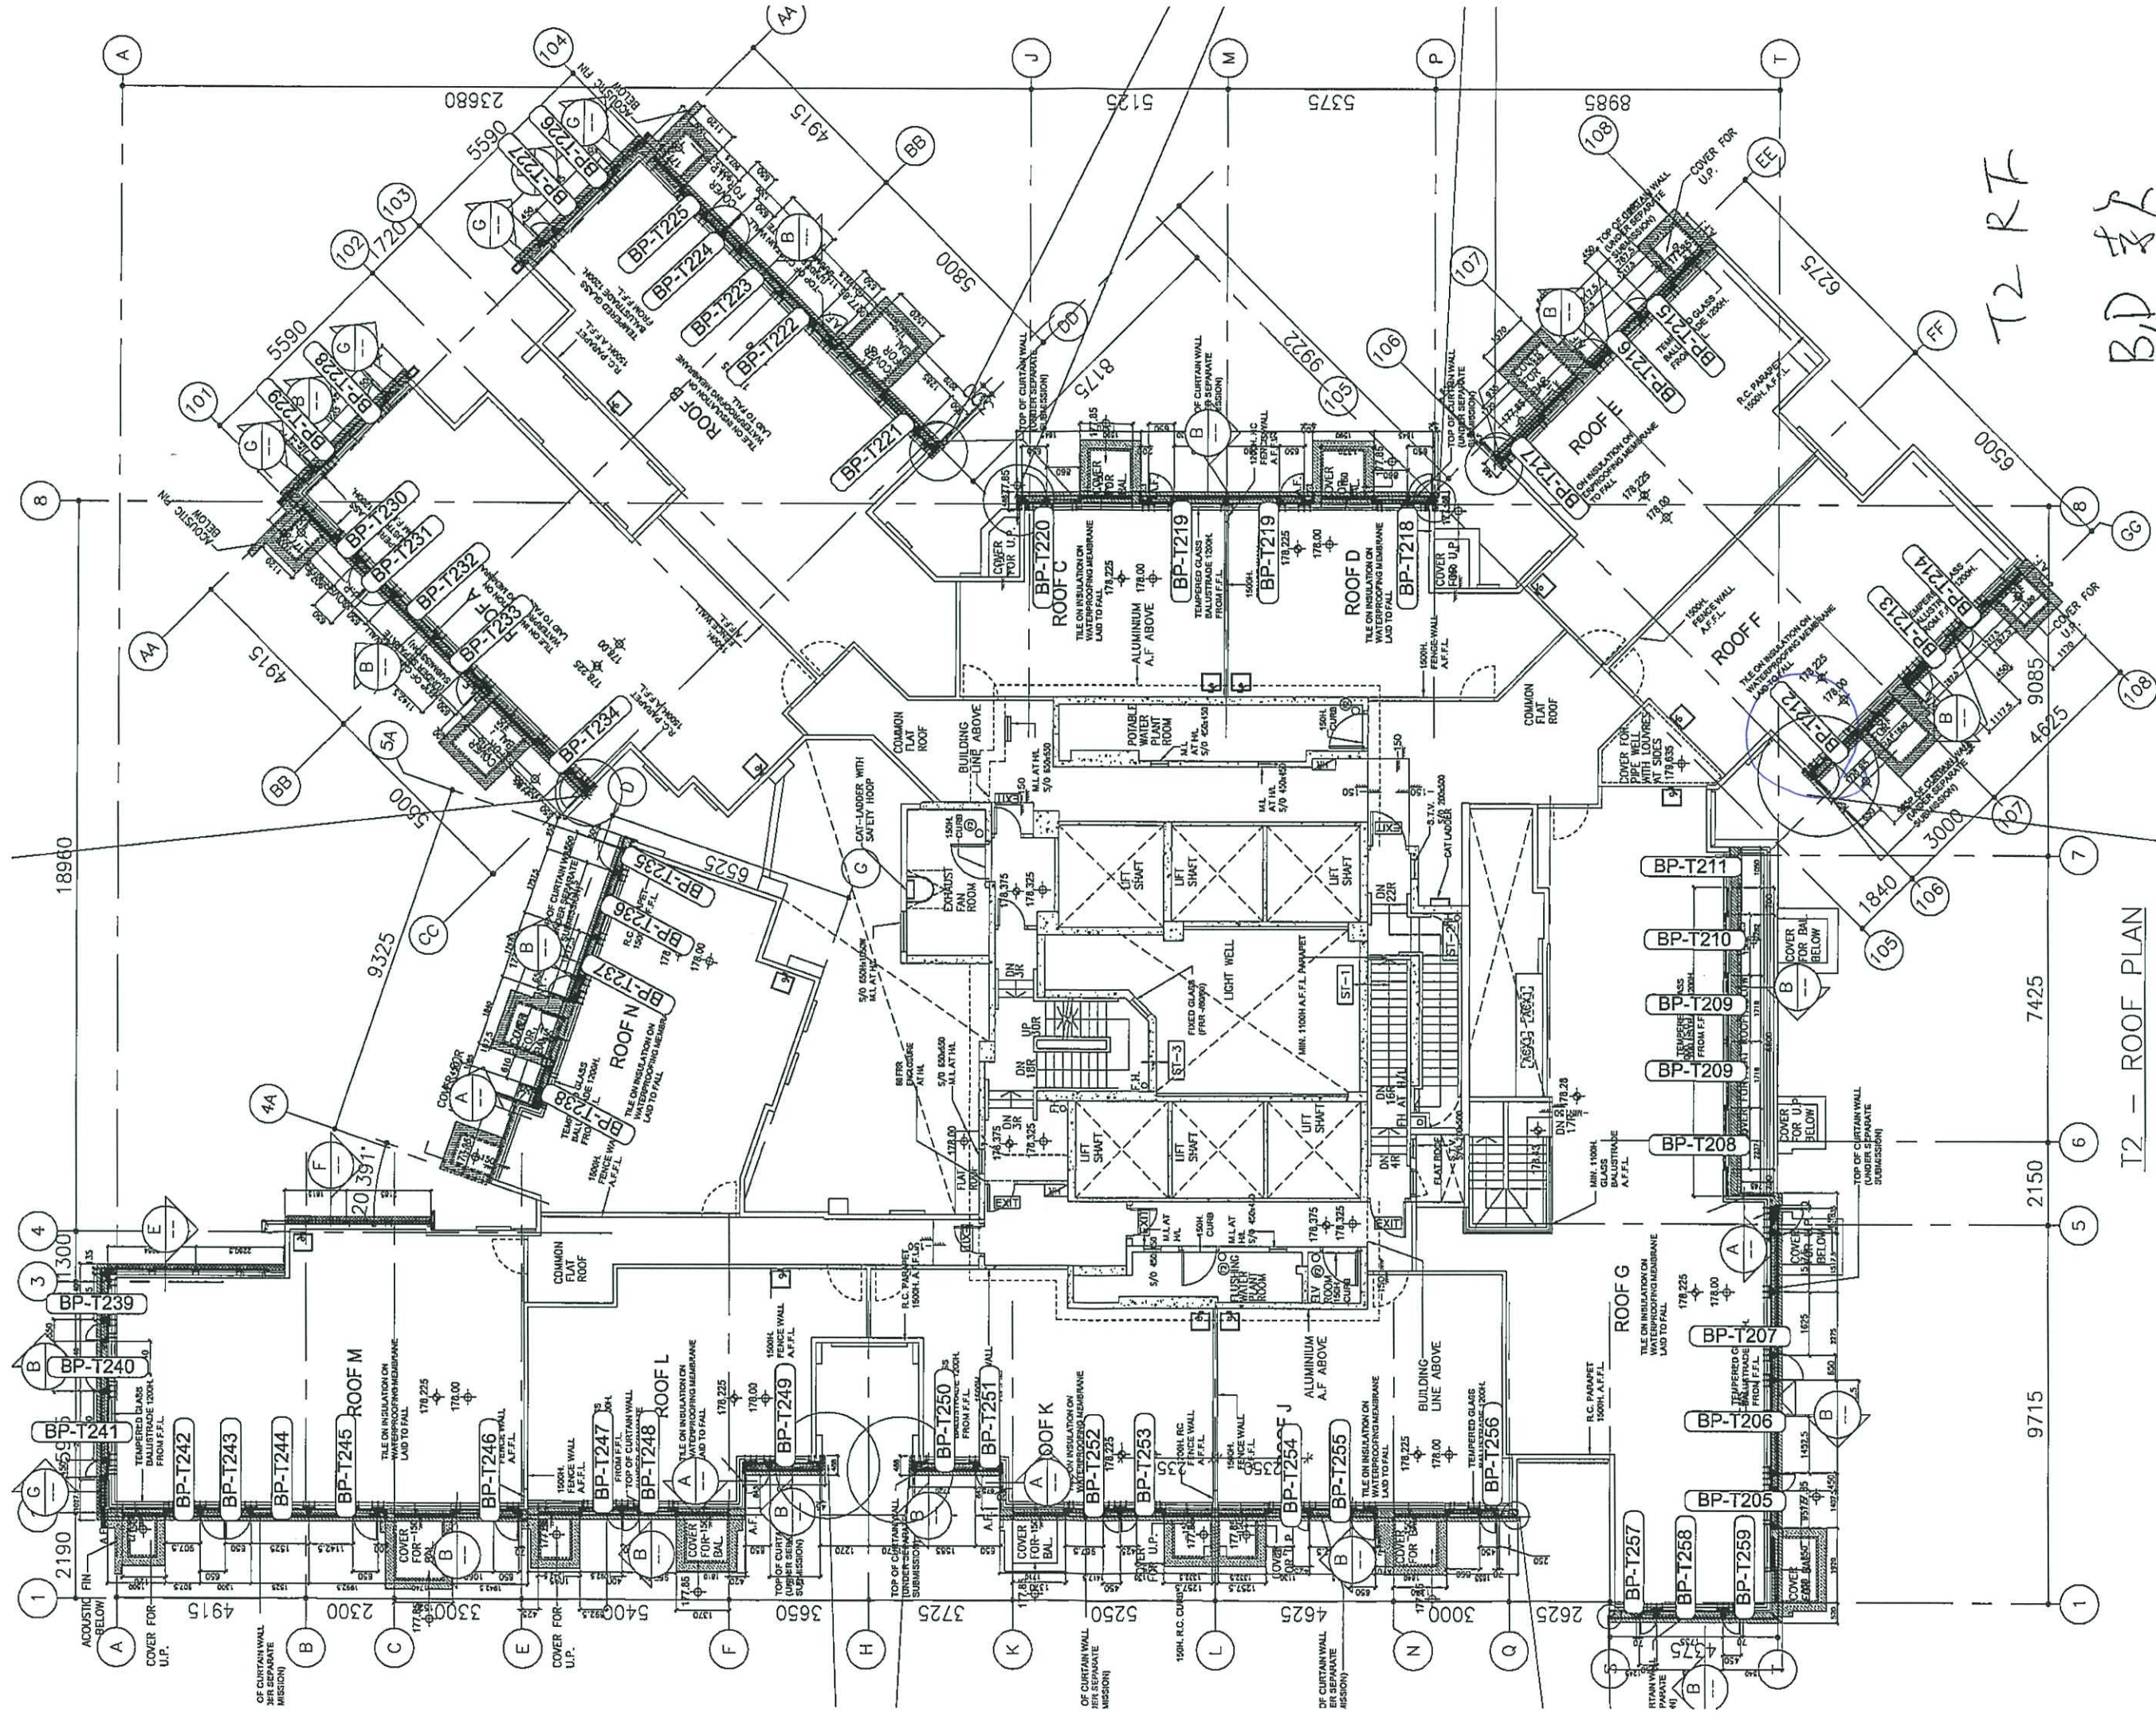

T2 RF  
B/D 表

T2 - ROOF PLAN