

工程指示 / 要求簡箋(E.I.)

工程指示編號：EI / 1852 / 20

修改版次：A

工程編號：J - 837

工程名稱：觀塘裕民坊

工程項目：幕牆 趟門 FD 門室內頂橫收口覆尺數(6/F,38/F-頂樓)

收件人：永林

發件人：Eric Liu

日期：27/05/2020

要求提供 / 確認 事項：

- |                                    |                                     |                               |
|------------------------------------|-------------------------------------|-------------------------------|
| <input type="checkbox"/> 初步鋁料 B.M. | <input type="checkbox"/> 加工拆圖，然後生產  | <input type="checkbox"/> 尺寸表  |
| <input type="checkbox"/> 正式鋁料 B.M. | <input type="checkbox"/> 技術上資料 / 指示 | <input type="checkbox"/> 報價   |
| <input type="checkbox"/> 配件 B.M.   | <input type="checkbox"/> 樣辦或貨品說明書   | <input type="checkbox"/> 分判合約 |
| <input type="checkbox"/> 其他：_____  |                                     |                               |

內容：

請按覆尺數提供室內收口加工圖(T1-T5)

普通室內 25 槽款已出完，此覆尺數為趟門及 FD 門頂收口

永林: 1) 請同時覆核鋁料 BM

2) 留意吊趟位置款式要按企身收口開避位

A 版: 按現場覆核，T3E 長度修改為 1470

謝謝。

請在 2020/ 05 / 30 前完成上列要求。

附：1 頁

以上項目為：

- |                                 |                                      |                                |
|---------------------------------|--------------------------------------|--------------------------------|
| <input type="checkbox"/> 原合約工程包 | <input type="checkbox"/> 原合約工程加 / 減賬 | <input type="checkbox"/> 新工程報價 |
|---------------------------------|--------------------------------------|--------------------------------|

原因：-

分發東莞各部門：

- |  |   |   |   |   |
|--|---|---|---|---|
| <input type="checkbox"/> 生產技術總監 <input type="checkbox"/> 連附件 | <input checked="" type="checkbox"/> 技術部 <input checked="" type="checkbox"/> 連附件 | <u>永林</u>   | <input type="checkbox"/> 生產部 <input type="checkbox"/> 連附件 | <input type="checkbox"/> 機械設計部 <input type="checkbox"/> 連附件 |
| <input type="checkbox"/> 採購部 <input type="checkbox"/> 連附件    | <input checked="" type="checkbox"/> 生產統籌部 <input type="checkbox"/> 連附件          | 梅   |   |   |
| <input type="checkbox"/> 質檢部 <input type="checkbox"/> 連附件    | <input type="checkbox"/> 會計部 <input type="checkbox"/> 連附件                       | <input type="checkbox"/> 報關組 <input type="checkbox"/> 連附件 | <input type="checkbox"/> 其他                               | <u>小羅</u> <input type="checkbox"/> 連附件                      |

分發香港各部門：

- |   |  |   |   |                              |
|---|--|---|---|------------------------------|
| <input type="checkbox"/> 行政部 <input type="checkbox"/> 連附件 | <input type="checkbox"/> 會計部 <input type="checkbox"/> 連附件  | <input type="checkbox"/> 統籌部 <input type="checkbox"/> 連附件 | <input type="checkbox"/> 工程部地盤科文 <input type="checkbox"/> 連附件 | 炳哥 / 民 / 豪                   |
| <input type="checkbox"/> 採購部 <input type="checkbox"/> 連附件 | <input type="checkbox"/> QS 部 <input type="checkbox"/> 連附件 | <input type="checkbox"/> 維修部 <input type="checkbox"/> 連附件 | <input type="checkbox"/> 其他 _____                             | <input type="checkbox"/> 連附件 |


傳遞編號：

HK0963 /20

發件人簽署：

項目經理簽署：

單位	T3A單位		T3B單位		T3C單位		T3D單位		T3E單位		T3F單位		T3G單位		T3H單位		T3J單位		T3K單位		T3L單位		T3M單位	
位置	A1 廳	A1 主房	B2 主房	B2 廳	C1 廳	C2 主房	D1 廳	D1 主房	E1 廳	E1 主房	F1 廳	F1 主房	G1 主房	G1 廳	H1 廳	H2 主房	J1 主房	J2 廳	K1 主房	K2 廳	L1 廳	L2 主房	M1 主房	M2 廳
長度	1450	1050	1050	1450	1300	1100	1300	1050	1470	1100	1450	1100	1050	1300	1300	1100	1100	1300	1100	1300	1300	1100	1105	1450
高度	X	X	X	X	X	X	X	X	X	X	X	X	X	X	X	X	X	X	X	X	X	X	X	X
52F	15	20	25	25	20	12			15	25	5	15			10	10					30	15	30	30
51F	32	38	45	45	35	35	20	18	12	30	18	20	25	25	25	20	35	30	20	25	40	40	45	45
50F	35	40	35	30	35	35	25	30	20	35	35	35	35	35	40	40	50	45	35	30	40	35	40	40
49F	35	40	35	35	35	30	25	35	30	40	40	40	30	30	40	45	45	50	35	35	30	35	45	40
48F	30	35	35	35	40	35	25	30	25	35	35	35	35	30	35	40	45	40	40	35	30	35	35	40
47F	30	35	35	30	30	30	20	25	20	35	25	40	15	15	40	45	45	40	40	25	30	35	35	40
46F	35	45	35	45	40	35	30	35	35	40	40	45	35	35	35	35	50	40	40	30	30	35	45	40
45F	30	35	35	35	35	35	25	30	35	35	30	50	30	25	40	40	45	35	35	30	35	35	40	40
43F	35	45	40	45	40	35	30	30	40	40	35	50	30	35	45	40	55	50	40	30	40	40	45	45
42F	30	45	40	35	35	30	25	30	30	35	30	40	35	30	35	35	40	45	35	25	35	35	40	45
41F	20	35	35	25	30	30	25	25	25	25	30	30	20	20	30	35	30	30	30	15	20	20	35	25
40F	25	30	35	30	25	30	30	30	25	30	30	30	35	30	30	30	40	30	25	20	20	20	30	30
39F	20	20	30	20	25	25	25	25	20	30	25	25	30	25	25	30	40	35	30	20	25	25	30	30
38F	20	30	20	20	20	20	20	25	15	20	20	20	35	35	15	15	25	25	20	15	15	20	25	25
6F	35	40	35	35	30	25	35	35	40	40	35	40	45	35	35	30	35	35	30	30	40	40	35	40

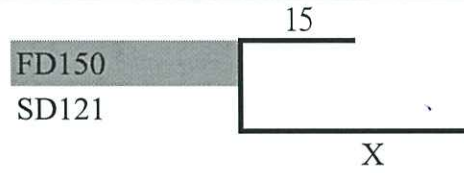

T1 ✓  
T