

工程指示 / 要求簡箋(E.I.)

工程指示編號：EI / 2103 / 20 修改版次：-  
 工程編號：J - 837 工程名稱：觀塘裕民坊  
 工程項目：幕牆 補鋁料 BM(T2H 火警位置, 木板 MOCK UP, 補單用鋁料)  
 收件人：Maggie/ 生統 / 永林 發件人：Eric Liu 日期：10/07/2020

要求提供 / 確認 事項：

- |                                    |                                     |                               |
|------------------------------------|-------------------------------------|-------------------------------|
| <input type="checkbox"/> 初步鋁料 B.M. | <input type="checkbox"/> 加工拆圖，然後生產  | <input type="checkbox"/> 尺寸表  |
| <input type="checkbox"/> 正式鋁料 B.M. | <input type="checkbox"/> 技術上資料 / 指示 | <input type="checkbox"/> 報價   |
| <input type="checkbox"/> 配件 B.M.   | <input type="checkbox"/> 樣辦或貨品說明書   | <input type="checkbox"/> 分判合約 |
| <input type="checkbox"/> 其他：_____  |                                     |                               |

內容：

請按 BM 訂購鋁料送廠生產使用  
 此 EI 為補料，T2H 火警位置，海濱中心木板 MOCK UP，補單用鋁料  
 請先查倉存料是否有料可以返噴，優先返噴  
 謝謝！

請在 2020 / 07 / 29 前完成上列要求。

附：1 頁 BM (6 張圖)

以上項目為：

- 原合約工程包  原合約工程加 / 減賬  新工程報價

原因：-

分發東莞各部門：

- ( ) 生產技術總監  連附件 ( ) 技術部  連附件 永林 ( ) 生產部  連附件 ( ) 機械設計部  連附件  
 ( ) 採購部  連附件 ( ) 生產統籌部  連附件 梅 ( ) 陳俊華  
 ( ) 質檢部  連附件 ( ) 會計部  連附件 ( ) 報關組  連附件 ( ) 其他 楊榮輝  連附件

分發香港各部門：


- ( ) 行政部  連附件 ( ) 會計部  連附件 ( ) 統籌部  連附件 ( ) 工程部地盤科文  連附件  
 ( ) 採購部  連附件 ( ) QS 部  連附件 ( ) 維修部  連附件 ( ) 其他 \_\_\_\_\_  連附件


傳遞編號：

HK1390 / 20

發件人簽署：


項目經理簽署：



 美特鋁質有限公司 MIDI Aluminium Fabricator Ltd.		工程號: J-837	計算: 利春媚	日期: 2020.07.05	送呈: 胡哥									
		地盤名稱: 觀塘裕民坊	核對: 謝永林	日期: 2020.07.08	副本:									
鋁型材B.M.表		項目類別: 框架式幕牆+SD(T2H單位7F)	批准:	日期:	此BM依據EI2072計算									
BM編號: J-837-CW-F-AP11		A/C Code:	有顏色鋁料(Kg): 1906.87	無顏色鋁料(Kg): 61.50	V.F總(米 <sup>2</sup> ): 92.79									
序號	材料状态	物料編號	鋁料名稱	顏色	合金狀態	長度 (mm)	數量 (支)			重量(Kgs)		V.F.(米 <sup>2</sup> )		備註
							實用	後備	總數	Kg/M	總重量	米 <sup>2</sup> /米	Total_V.F.	
1		X85547	雙生企	EC-DG-S332054 (3塗)	6063-T6	6400	6		6	7.872	302.285	0.446	17.126	一開二
2		X85553	生梗橫料	EC-DG-S332054 (3塗)	6063-T6	5200	10		10	5.335	277.420	0.431	22.412	用於SD門
3		X85639	生窗攝芯	EC-DG-S332054 (3塗)	6063-T6	5800	5		5	1.038	30.102	0.033	0.957	生窗位雙梗橫用
4		X85594	30*30*6鋁角	MILL	6061-T6	5800	5		5	0.878	25.462	0.000	0.000	主企主橫組裝用
5		X85579	SD中柱底座	MILL	6063-T6	5500	6		6	1.092	36.036	0	0.000	
6		X85548	SD中企 (外門)	EC-DG-S332054 (3塗)	6063-T6	6400	5		5	6.48	207.360	0.379	12.128	一開二
7		X85476	30mm欄河槽	EC-DG-S332054 (3塗)	6063-T5	5800	6		6	0.61	21.228	0.057	1.984	生窗用
8		X85652	SD中柱勾企	EC-DG-S332054 (3塗)	6063-T6	5400	6		6	1.452	47.045	0.222	7.193	取代X85580用
9		X85621	SD玉橫玻璃線	EC-DG-S332054 (3塗)	6063-T6	5100	8		8	0.22	8.976	0.033	1.346	
10		X85674	牆邊100腳企收口	EC-DG-S332054 (3塗)	6063-T5	4650	110		110	0.889	454.724	0.033	16.880	
11		X85572	SD平台橫料	EC-DG-S332054 (3塗)	6063-T6	5000	5		5	1.053	26.325	0.033	0.825	
12		X85562	生梗企雙玻	EC-DG-S332054 (3塗)	6063-T6	5400	5		5	1.469	39.663	0.033	0.891	
12		X85608	SD光企	EC-DG-S332054 (3塗)	6063-T6	5150	65		65	1.469	491.748	0.033	11.047	
13								合計:	242		1968.37		92.788	
備註:														
所有鋁料先查倉存有否料可返噴使用, 優先返噴														
此鋁料BM包括:														
1) T2H火警位置補料														
2) 觀塘海濱中心木板MOCK UP用鋁料														
3) 補單欠料														

# J-837 框架式幕牆鋁料模圖


(1)

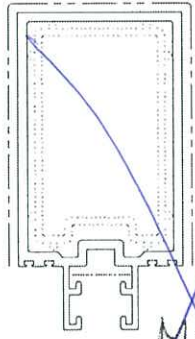


模號: X85545  
名稱: 雙梗企  
合金狀態: 6063-T6  
重量: 7.276 KG/M  
V.F.: 423.14mm

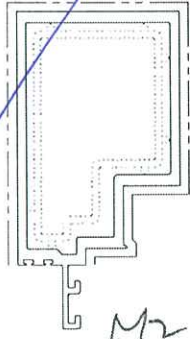


模號: X85546  
名稱: 生梗企  
合金狀態: 6063-T6  
重量: 6.936 KG/M  
V.F.: 425.36mm

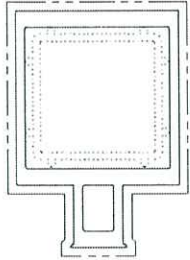


模號: X85547  
名稱: 雙生企  
合金狀態: 6063-T6  
重量: 7.872 KG/M  
V.F.: 446 mm

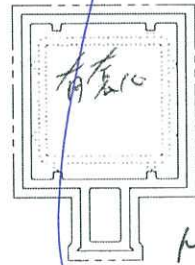


模號: X85550  
名稱: 雙生企1  
合金狀態: 6063-T6  
重量: 6.173 KG/M  
V.F.: 446 mm

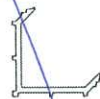

模號: X85596  
名稱: 轉角室內蓋托角  
合金狀態: 6063-T6  
重量: 0.855 KG/M  
V.F.: 0 mm

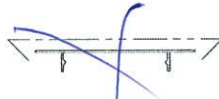


模號: X85597  
名稱: 轉角室內蓋  
合金狀態: 6063-T5  
重量: 0.366 KG/M  
V.F.: 89.97 mm

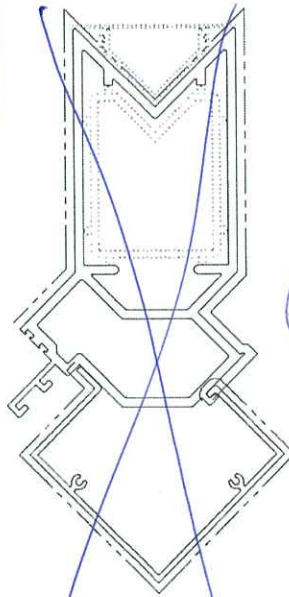


模號: X85549  
名稱: 轉角企  
合金狀態: 6063-T6  
重量: 10.833 KG/M  
V.F.: 660.89mm


模號: X85569  
名稱: 轉角企外蓋  
合金狀態: 6063-T6  
重量: 2.805 KG/M  
V.F.: 320.49mm

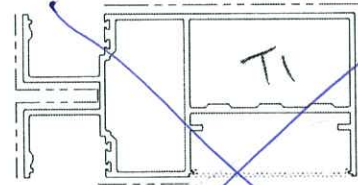


模號: X85552  
名稱: 雙梗橫料 (外凸)  
合金狀態: 6063-T6  
重量: 6.186 KG/M  
V.F.: 475 mm

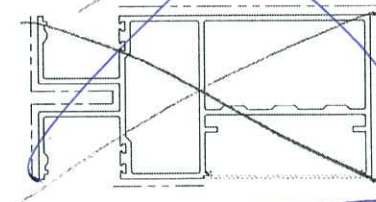

模號: X85605  
名稱: 雙梗橫料 (外平)  
合金狀態: 6063-T6  
重量: 6.185 KG/M  
V.F.: 481 mm

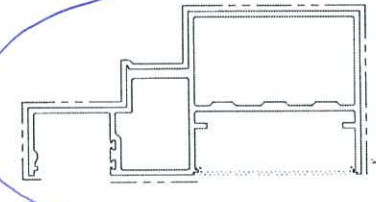

模號: X85553  
名稱: 生梗橫料  
合金狀態: 6063-T6  
重量: 5.335 KG/M  
V.F.: 431.8 mm

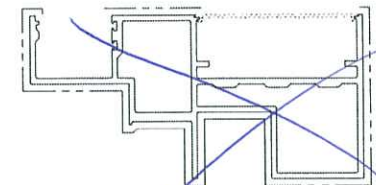

模號: X85555  
名稱: SD門頂橫 (雙玻)  
合金狀態: 6063-T6  
重量: 5.631 KG/M  
V.F.: 504.3 mm

# J-837 框架式幕牆鋁料模圖

(2)

模號: X85548  
 名稱: SD中企 (外凹)  
 合金狀態: 6063-T6  
 重量: 6.48 KG/M  
 V.F.: 379.9 mm

<p>S10                  模號: X85551                  名稱: 雙生托                  合金狀態: 6063-T6                  重量: 1.428 KG/M                  V.F.: 106.6 mm</p>	<p>S11                  模號: X85579                  名稱: SD中柱底座                  合金狀態: 6063-T6                  重量: 1.123 KG/M                  V.F.: 0 mm</p>	<p>S12                  模號: X85580                  名稱: SD中柱勾企                  合金狀態: 6063-T6                  重量: 1.463 KG/M                  V.F.: 243 mm</p>	<p>S20                  模號: X85571                  名稱: SD梗框企收邊                  合金狀態: 6063-T5                  重量: 1.446 KG/M                  V.F.: 150.48mm</p>	<p>S22                  模號: X85604                  名稱: SD框牆邊企                  合金狀態: 6063-T6                  重量: 1.371 KG/M                  V.F.: 291.72mm</p>	<p>S13                  模號: X85581                  名稱: SD框頂橫                  合金狀態: 6063-T6                  重量: 2.725 KG/M                  V.F.: 332.45mm</p>
--	---	---	--	---	--

<p>S17                  模號: X85584                  名稱: SD框底橫                  合金狀態: 6063-T6                  重量: 3.256 KG/M                  V.F.: 308.63mm</p>	<p>A10                  模號: X85565                  名稱: 雙梗企套心                  合金狀態: 6061-T6                  重量: 4.364 KG/M                  V.F.: 0 mm</p>	<p>A11                  模號: X85566                  名稱: 生梗企套心                  合金狀態: 6061-T6                  重量: 4.102 KG/M                  V.F.: 0 mm</p>	<p>A12                  模號: X85567                  名稱: 雙生企套心                  合金狀態: 6061-T6                  重量: 3.118 KG/M                  V.F.: 0 mm</p>	<p>A13                  模號: X85568                  名稱: 轉角企套心                  合金狀態: 6061-T6                  重量: 3.762 KG/M                  V.F.: 0 mm</p>
--	--	--	--	--

模號: X85594  
 名稱: 30\*30\*6鋁角  
 合金狀態: 6061-T6  
 重量: 0.878 KG/M  
 V.F.: 0 mm  
 (主企主橫組裝用)

舊樣


舊樣

# J-837 SD門鋁料模圖

(1)



模號: X85579  
名稱: SD中柱底座  
合金狀態: 6063-T6  
重量: 1.123 KG/M  
V.F.: 0 mm

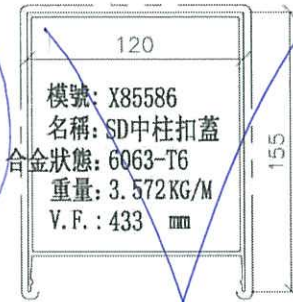


模號: X85586  
名稱: SD中柱扣蓋  
合金狀態: 6063-T6  
重量: 3.572 KG/M  
V.F.: 433 mm




模號: X85652  
名稱: SD中柱勾企  
合金狀態: 6063-T6  
重量: 1.372 KG/M  
V.F.: 248 mm




模號: X85603  
名稱: SD中柱扣蓋  
合金狀態: 6063-T6  
重量: 0.555 KG/M  
V.F.: 173 mm

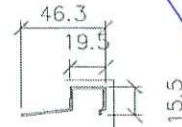


模號: X85621  
名稱: SD玉橫玻璃線  
合金狀態: 6063-T6  
重量: 0.22 KG/M  
V.F.: 33 mm

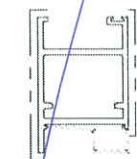


模號: X85585  
名稱: SD玉頂橫  
合金狀態: 6063-T6  
重量: 1.986 KG/M  
V.F.: 144 mm

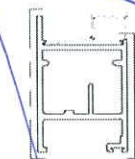


模號: X85583  
名稱: SD玉底橫  
合金狀態: 6063-T6  
重量: 2.114 KG/M  
V.F.: 144 mm

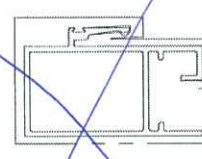


模號: X85582  
名稱: SD勾企料  
合金狀態: 6063-T6  
重量: 3.014 KG/M  
V.F.: 363 mm

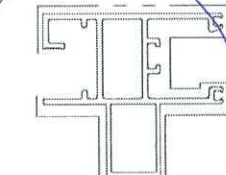


模號: X85608  
名稱: SD光企  
合金狀態: 6063-T6  
重量: 3.56 KG/M  
V.F.: 516 mm

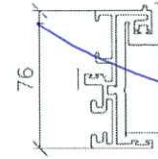


模號: X85571  
名稱: SD梗框企收邊  
合金狀態: 6063-T6  
重量: 1.59 KG/M  
V.F.: 199 mm

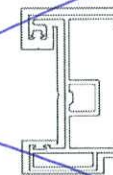

模號: X85604  
名稱: SD框牆邊料  
合金狀態: 6063-T6  
重量: 1.96 KG/M  
V.F.: 300 mm

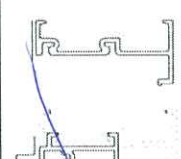


模號: X85624  
名稱: SD框頂橫附加料  
合金狀態: 6063-T6  
重量: 1.09 KG/M  
V.F.: 20 mm

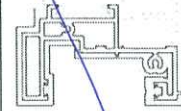


模號: X85581  
名稱: SD框頂橫  
合金狀態: 6063-T6  
重量: 2.195 KG/M  
V.F.: 325 mm




模號: X85622  
名稱: SD框底橫扣蓋  
合金狀態: 6063-T6  
重量: 0.392 KG/M  
V.F.: 58 mm

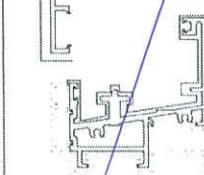


模號: X85584  
名稱: SD框底橫  
合金狀態: 6063-T6  
重量: 2.464 KG/M  
V.F.: 277 mm

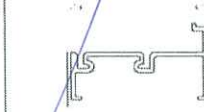


模號: X85623  
名稱: SD框底橫附加料  
合金狀態: 6063-T6  
重量: 1.188 KG/M  
V.F.: 27 mm

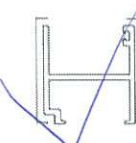


模號: X85574  
名稱: SD梗框底橫  
合金狀態: 6063-T6  
重量: 1.36 KG/M  
V.F.: 80.5 mm

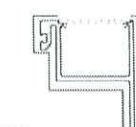

模號: X85572  
名稱: SD平台橫料  
合金狀態: 6063-T6  
重量: 1.053 KG/M  
V.F.: 171 mm

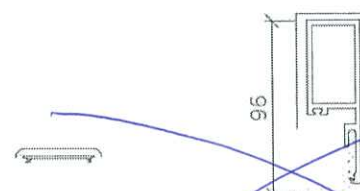


模號: X85578  
名稱: SD平台橫扣蓋  
合金狀態: 6063-T6  
重量: 0.166 KG/M  
V.F.: 40.76 mm

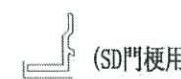


模號: X85627  
名稱: SD梗企扣料  
合金狀態: 6063-T6  
重量: 1.709 KG/M  
V.F.: 86 mm

模號: X85626  
名稱: SD梗企扣角線  
合金狀態: 6063-T6  
重量: 0.423 KG/M  
V.F.: 26 mm

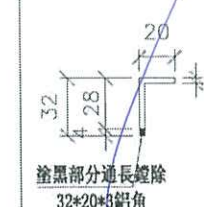

塗黑部分通長鏤除  
32\*20\*3鋁角

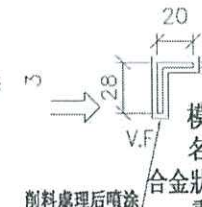


削料處理后噴塗

模號: 榮陽ME0000018  
名稱: 28\*20\*3鋁角  
合金狀態: 6063-T6  
重量: 0.397 KG/M  
V.F.: 76 mm


(SD門梗用)

(SD門頂用)

# J-837 框架式幕牆鋁料模圖

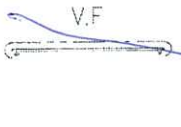

模號: X85556  
名稱: 框橫料扣蓋  
合金狀態: 6063-T5  
重量: 0.359 KG/M  
V.F.: 91.6 mm

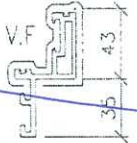


模號: X85559  
名稱: 生玉料  
合金狀態: 6063-T6  
重量: 1.516 KG/M  
V.F.: 184.8 mm

(生窗玉待定, 大貨新開模取代)




模號: X85558  
名稱: 玻璃扣蓋  
合金狀態: 6063-T6  
重量: 0.825 KG/M  
V.F.: 90.28 mm

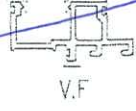

模號: X85561  
名稱: 生梗企單玻  
合金狀態: 6063-T6  
重量: 1.746 KG/M  
V.F.: 6.57 mm




模號: X85563  
名稱: 生梗企單玻扣蓋  
合金狀態: 6063-T5  
重量: 0.268 KG/M  
V.F.: 64.29 mm

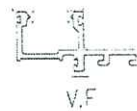

模號: X85562  
名稱: 生梗企雙玻  
合金狀態: 6063-T6  
重量: 1.469 KG/M  
V.F.: 6.57 mm




模號: X85564  
名稱: 生梗企雙玻扣蓋  
合金狀態: 6063-T5  
重量: 0.213 KG/M  
V.F.: 45.29 mm

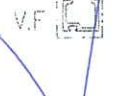


模號: X85560  
名稱: 單玻插線  
合金狀態: 6063-T6  
重量: 0.375 KG/M  
V.F.: 68.62 mm



模號: X85476  
名稱: 30mm欄河槽  
合金狀態: 6063-T6  
重量: 0.61 KG/M  
V.F.: 57.6 mm

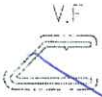


模號: X85003  
名稱: 25mm轉角欄河槽  
合金狀態: 6063-T5  
重量: 0.874 KG/M  
V.F.: 88 mm

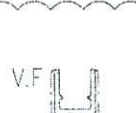


模號: X84991  
名稱: 25mm欄河槽  
合金狀態: 6063-T5  
重量: 0.576 KG/M  
V.F.: 56 mm




模號: X85598  
名稱: 拉巴  
合金狀態: 6061-T6  
重量: 0.139 KG/M  
V.F.: 14.84 mm

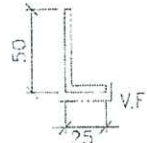

模號: 榮陽PE0E10027  
名稱: 25\*50\*3鋁角  
合金狀態: 6063-T6  
重量: 0.583 KG/M  
V.F.: 25 mm  
(欄河用鋁角)

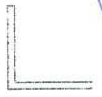

模號: 榮陽PE0E10026  
名稱: 50\*50\*4鋁角  
合金狀態: 6063-T6  
重量: 1.037 KG/M  
V.F.: 0 mm  
(窗玉組裝用)

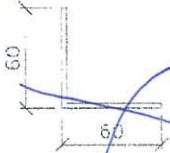

模號: 榮陽FA0000541  
名稱: 60\*60\*3鋁角  
合金狀態: 6063-T6  
重量: 0.948 KG/M  
V.F.: 0 mm  
(27/P頂部收口位用)




模號: X84589  
名稱: Z字料  
合金狀態: 6063-T6  
重量: 0.192 KG/M  
V.F.: 0 mm




模號: X85625  
名稱: 背板托角  
合金狀態: 6063-T5  
重量: 0.985 KG/M  
V.F.: 0 mm



模號: LH0081815  
名稱: 15\*15\*3鋁角  
合金狀態: 6063-T6  
重量: 0.236 KG/M  
V.F.: 0 mm

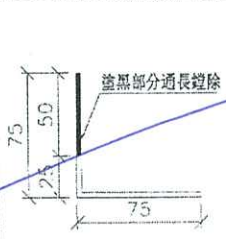

模號: 榮陽CA0000322  
名稱: 75\*25\*3鋁角  
合金狀態: 6063-T6  
重量: 1.195 KG/M  
V.F.: 0 mm  
(27P收口 用於節點1/6012)

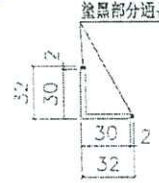


模號: ME0001962  
名稱: 30\*30\*3鋁角  
合金狀態: 6063-T6  
重量: 0.495 KG/M  
V.F.: 0 mm  
(橫外用鋁角)

15-28x15-28x3-18x30角


# J-837框架式幕牆(新增附加配料) 鋁料模圖




模號: X85638  
 名稱: 生玉料 (8+8)  
 合金狀態: 6063-T6  
 重量: 1.659 KG/M  
 V.F.: 182.3 mm

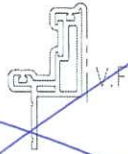


模號: X85650  
 名稱: 蝴蝶生玉料  
 合金狀態: 6063-T6  
 重量: 1.477 KG/M  
 V.F.: 182.3 mm

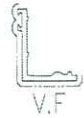

模號: X85651  
 名稱: 蝴蝶窗扣蓋  
 合金狀態: 6063-T6  
 重量: 0.633 KG/M  
 V.F.: 85.9 mm

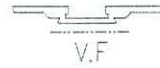

模號: X85639  
 名稱: 生窗攝芯  
 合金狀態: 6063-T6  
 重量: 1.038 KG/M  
 V.F.: 33 mm

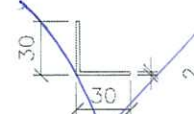

模號: MH0001026  
 名稱: 30X30X2鋁角  
 合金狀態: 6063-T5  
 重量: 0.314 KG/M  
 V.F.: 0 mm  
 (雙主企位用)

一開二用




陰影部分通長鏤除


模號: X85639  
 名稱: 生窗攝芯  
 合金狀態: 6063-T6  
 重量: 1.038 KG/M  
 V.F.: mm

# 幕牆-室內蓋鋁料模圖


批發位用(橫向)

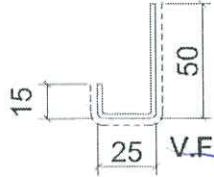

模號: X85669  
名稱: 25X50腳室內蓋  
合金狀態: 6063-T5  
重量: 0.459KG/M  
V.F.: 83.20mm

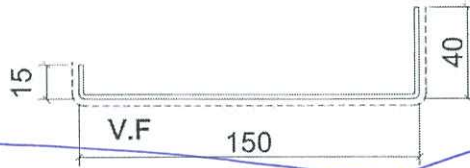


模號: X85670  
名稱: 室內FD橫向收口  
合金狀態: 6063-T5  
重量: 1.082KG/M  
V.F.: 203.20mm

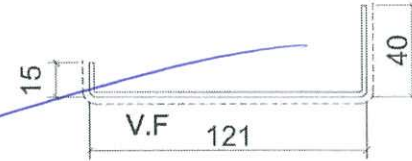


模號: X85671  
名稱: 室內SD橫向收口  
合金狀態: 6063-T5  
重量: 0.925KG/M  
V.F.: 174.20mm

批發位用

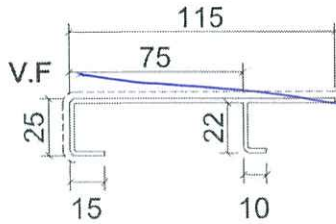


模號: X85672  
名稱: 牆邊115腳企收口  
合金狀態: 6063-T5  
重量: 0.971KG/M  
V.F.: 140.52mm

(橫向)批發位用  
(批發)磚牆位置

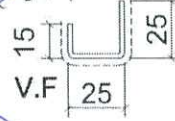

模號: X85673  
名稱: 室內+轉牆25腳收口  
合金狀態: 6063-T5  
重量: 0.323KG/M  
V.F.: 63.19mm

批發位用

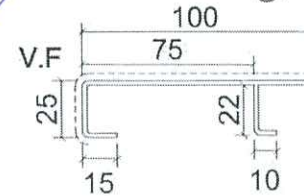

模號: X85674  
名稱: 牆邊100腳企收口  
合金狀態: 6063-T5  
重量: 0.889KG/M  
V.F.: 125.52mm