



工程指示 / 要求簡箋(E.I.)

工程指示編號：EI / 22/9 / 20

修改版次：-

工程編號：J - 837

工程名稱：觀塘裕民坊

工程項目：Glass Cladding 背板(T1E,T5H 6/F, 覆尺數重出)(現場有沙井位置)

收件人：生統 / 永林

發件人：Eric Liu

日期：29/07/2020

要求提供 / 確認 事項：

- | | | |
|------------------------------------|-------------------------------------|-------------------------------|
| <input type="checkbox"/> 初步鋁料 B.M. | <input type="checkbox"/> 加工拆圖，然後生產 | <input type="checkbox"/> 尺寸表 |
| <input type="checkbox"/> 正式鋁料 B.M. | <input type="checkbox"/> 技術上資料 / 指示 | <input type="checkbox"/> 報價 |
| <input type="checkbox"/> 配件 B.M. | <input type="checkbox"/> 樣辦或貨品說明書 | <input type="checkbox"/> 分判合約 |
| <input type="checkbox"/> 其他：_____ | | |

內容：

請按加工圖生產背板供廠裝組用

按現場覆尺重出， T1E, T5H 6 樓位置有沙井，需重新生產

謝謝！

請在 2020/ 08 / 08 前完成上列要求。

附：3 頁加工圖

以上項目為：

- 原合約工程包 原合約工程加 / 減賬 新工程報價

原因：-

分發東莞各部門：

- () 生產技術總監 連附件 () 技術部 連附件 *永林* () 生產部 連附件 () 機械設計部 連附件
 () 採購部 連附件 () 生產統籌部 連附件 *永林*
 () 質檢部 連附件 () 會計部 連附件 () 報關組 連附件 () 其他 楊榮輝 連附件

分發香港各部門：

- () 行政部 連附件 () 會計部 連附件 () 統籌部 連附件 () 工程部地盤科文 連附件
 () 採購部 連附件 () QS 部 連附件 () 維修部 連附件 () 其他 _____ 連附件

傳遞編號：

HK 1600 / 20

發件人簽署：

項目經理簽署：

Eric Liu
PPZ

EG-DWG3




美特铝质有限公司
MIDI Aluminium Fabricator Ltd.

图纸空间有限, 尺寸数量见附页

工程号 J-837 地盘 观塘裕民坊

工厂用

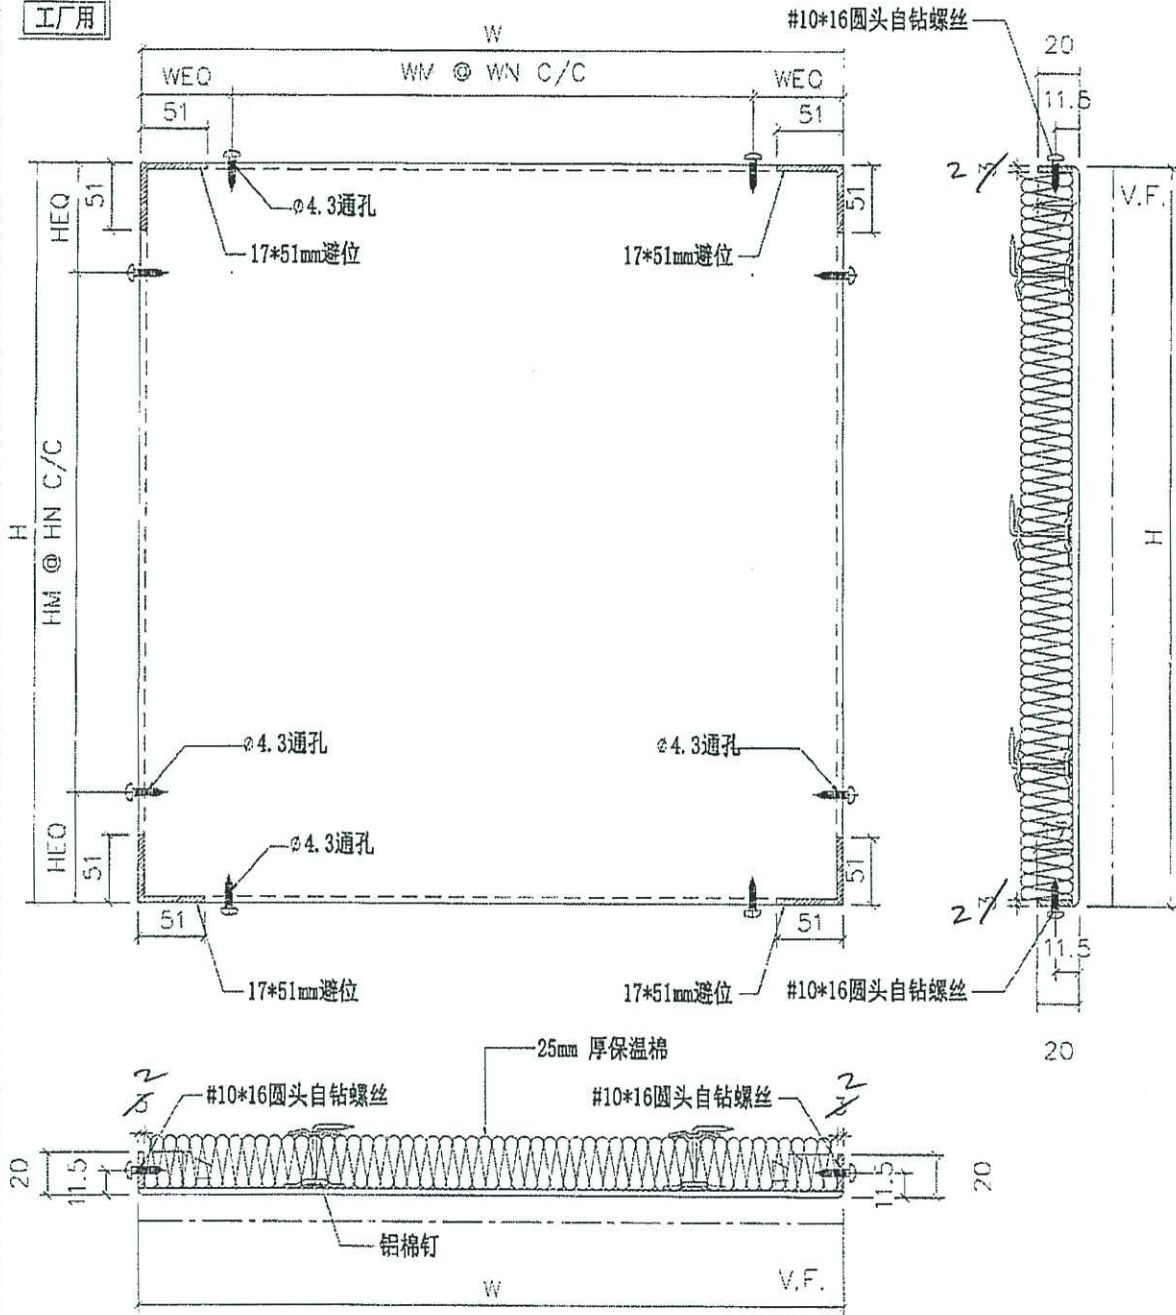

名称	背板拆图	制图	J-	2019.3.25	修改	A	B
材料	3mm厚铝板 2mm	复核	DL	2019.3.26	日期	2019.4.13	2019.4.17
颜色	香槟金UCT803649FXL-3	批准			图号	BB01 (1 of 20)	

EG-DWG3



美特铝质有限公司
MIDI Aluminium Fabricator Ltd.

工程号 | J-837 | 地盘 | 观塘裕民坊

序号	物料编号	数量	W	WEQ	WM	WN	H	HEQ	HM	HN	使用位置	楼层
206	BP-005	1	608	65	1	478	2158	65	5	405.6	T1-G	50F
207	BP-005	1	608	65	1	478	2158	65	5	405.6	T1-H	50F
208	BP-006	1	608	65	1	478	808	65	2	339	T1-G	06F
209	BP-006	1	608	65	1	478	808	65	2	339	T1-H	06F
210	BP-006	15	608	65	1	478	808	65	2	339	T1-G	09-26F
211	BP-006	15	608	65	1	478	808	65	2	339	T1-H	09-26F
212	BP-006	1	608	65	1	478	808	65	2	339	T1-G	27F
213	BP-006	1	608	65	1	478	808	65	2	339	T1-H	27F
214	BP-006	1	608	65	1	478	808	65	2	339	T1-G	28F
215	BP-006	1	608	65	1	478	808	65	2	339	T1-H	28F
216	BP-006	9	608	65	1	478	808	65	2	339	T1-G	29-49F
217	BP-006	9	608	65	1	478	808	65	2	339	T1-H	29-49F
218	BP-007	1	608	65	1	478	558	65	1	428	T1-G	27F
219	BP-007	1	608	65	1	478	558	65	1	428	T1-H	27F
220	BP-008	1	608	65	1	478	1023	65	2	446.5	T1-G	27F
221	BP-008	1	608	65	1	478	1023	65	2	446.5	T1-H	27F
222	BP-009	1	608	65	1	478	393	65	1	263	T1-G	27F
223	BP-009	1	608	65	1	478	393	65	1	263	T1-H	27F
224	BP-010	1	608	65	1	478	623	65	1	493	T1-G	50F
225	BP-010	1	608	65	1	478	623	65	1	493	T1-H	50F
226	BP-011	1	625.5	65	1	495.5	558	65	1	428	T1-G	27F
227	BP-012	1	773	65	2	321.5	243	65	1	113	T1-E	06F
228	BP-013 A	1	773	65	2	321.5	543	65	2	206.5	T1-E	06F
229	BP-013	1	773	65	2	321.5	758	65	2	314	T1-E	07F
230	BP-013	15	773	65	2	321.5	758	65	2	314	T1-E	09-26F
231	BP-013	1	773	65	2	321.5	758	65	2	314	T1-E	28F
232	BP-013	19	773	65	2	321.5	758	65	2	314	T1-E	29-49F
233	BP-013	1	773	65	2	321.5	758	65	2	314	T1-E	50F
234	BP-014	1	773	65	2	321.5	73	11.5	N/A	N/A	T1-E	06F
235	BP-014	1	773	65	2	321.5	73	11.5	N/A	N/A	T1-E	07F
236	BP-014	5	773	65	2	321.5	73	11.5	N/A	N/A	T1-E	09-26F
237	BP-014	1	773	65	2	321.5	73	11.5	N/A	N/A	T1-E	28F
238	BP-014	9	773	65	2	321.5	73	11.5	N/A	N/A	T1-E	29-49F
239	BP-014	1	773	65	2	321.5	73	11.5	N/A	N/A	T1-E	50F
240	BP-015	1	773	65	2	321.5	808	65	2	339	T1-E	06F
241	BP-015	5	773	65	2	321.5	808	65	2	339	T1-E	09-26F
242	BP-015	1	773	65	2	321.5	808	65	2	339	T1-E	27F
243	BP-015	1	773	65	2	321.5	808	65	2	339	T1-E	28F
244	BP-015	9	773	65	2	321.5	808	65	2	339	T1-E	29-49F
245	BP-016	1	773	65	2	321.5	558	65	1	428	T1-E	27F
246	BP-017	1	773	65	2	321.5	1023	65	2	446.5	T1-E	27F

名称	背板拆图(数据表)	制图	JH	2019.3.25	修改	A	B
材料	3mm厚铝板 2m x 1m	复核	DL	2019.3.26	日期	2019.4.13	2019.4.17
颜色	香槟金 UCT803649FXL-3	批准			图号	BB01 (7 of 20)	

EG-DWG3

 美特铝质有限公司 MIDI Aluminium Fabricator Ltd.	工程号		J-837	地盘	观塘裕民坊
--	-----	--	-------	----	-------

序号	物料编号	数量	W	WEQ	WM	WN	H	HEQ	HM	HN	使用位置	楼层
698	BP-204	1	770.5	65	2	320.25	808	65	2	339	T5-H	06F
699	BP-204	15	770.5	65	2	320.25	808	65	2	339	T5-H	09-26F
700	BP-204	1	770.5	65	2	320.25	808	65	2	339	T5-H	27F
701	BP-204	1	770.5	65	2	320.25	808	65	2	339	T5-H	28F
702	BP-204	19	770.5	65	2	320.25	808	65	2	339	T5-H	29-49F
703	BK-028	1	770.5	65	2	320.25	558	65	1	428	T5-H	27F
704	BP-206	1	770.5	65	2	320.25	1023	65	2	446.5	T5-H	27F
705	BP-207	1	770.5	65	2	320.25	393	65	1	263	T5-H	27F
706	BP-208	1	770.5	65	2	320.25	473	65	1	343	T5-H	50F
707	BP-209	3	584	65	1	454	243	65	1	113	T5-H	06F
708	BP-210A	32	584	65	1	454	2048	65	5	3836	T5-H	06F
709	BP-210	3	584	65	1	454	2158	65	5	405.6	T5-H	07F
710	BP-210	45	584	65	1	454	2158	65	5	405.6	T5-H	09-26F
711	BP-210	3	584	65	1	454	2158	65	5	405.6	T5-H	28F
712	BP-210	57	584	65	1	454	2158	65	5	405.6	T5-H	29-49F
713	BP-210	5	584	65	1	454	2158	65	5	405.6	T5-H	50F
714	BP-211	3	584	65	1	454	808	65	2	339	T5-H	06F
715	BP-211	45	584	65	1	454	808	65	2	339	T5-H	09-26F
716	BP-211	3	584	65	1	454	808	65	2	339	T5-H	27F
717	BP-211	3	584	65	1	454	808	65	2	339	T5-H	28F
718	BP-211	57	584	65	1	454	808	65	2	339	T5-H	29-49F
719	BP-212	3	584	65	1	454	558	65	1	428	T5-H	27F
720	BP-213	3	584	65	1	454	1023	65	2	446.5	T5-H	27F
721	BP-214	3	584	65	1	454	393	65	1	263	T5-H	27F
722	BP-215	3	584	65	1	454	473	65	1	343	T5-H	50F
723	BP-216	2	542	65	1	412	243	65	1	113	T5-H	06F
724	BP-217	3	542	65	1	412	2158	65	5	405.6	T5-H	06F
725	BP-217	3	542	65	1	412	2158	65	5	405.6	T5-H	07F
726	BP-217	45	542	65	1	412	2158	65	5	405.6	T5-H	09-26F
727	BP-217	3	542	65	1	412	2158	65	5	405.6	T5-H	28F
728	BP-217	57	542	65	1	412	2158	65	5	405.6	T5-H	29-49F
729	BP-217	3	542	65	1	412	2158	65	5	405.6	T5-H	50F
730	BP-218	3	542	65	1	412	808	65	2	339	T5-H	06F
731	BP-218	45	542	65	1	412	808	65	2	339	T5-H	09-26F
732	BP-218	3	542	65	1	412	808	65	2	339	T5-H	27F
733	BP-218	3	542	65	1	412	808	65	2	339	T5-H	28F
734	BP-218	57	542	65	1	412	808	65	2	339	T5-H	29-49F
735	BP-219	3	542	65	1	412	558	65	1	428	T5-H	27F
736	BP-220	3	542	65	1	412	1023	65	2	446.5	T5-H	27F
737	BP-221	3	542	65	1	412	393	65	1	263	T5-H	27F
738	BP-222	3	542	65	1	412	473	65	1	343	T5-H	50F

名称	背板拆图 (数据表)	制图	JH	2019.3.25	修改	A
材料	3mm厚铝板	复核	DL	2019.3.26	日期	2019.4.17
颜色	香槟金UCT803649FXL-3	批准			图号	BB01 ('9 of 20)

EG-DWG3



美特铝质有限公司
MIDI Aluminium Fabricator Ltd.

工程号 | J-837 | 地盘 | 观塘裕民坊

序号	物料编号	数量	W	WEQ	WM	WN	H	HEQ	HM	HN	使用位置	楼层
1	BK-001	1	625.5	65	1	495.5	2158	65	5	405.6	T1-G	06F
2	BK-001	1	625.5	65	1	495.5	2158	65	5	405.6	T1-H	06F
3	BK-001	1	625.5	65	1	495.5	2158	65	5	405.6	T1-G	07F
4	BK-001	1	625.5	65	1	495.5	2158	65	5	405.6	T1-H	07F
5	BK-001	15	625.5	65	1	495.5	2158	65	5	405.6	T1-G	09-26F
6	BK-001	15	625.5	65	1	495.5	2158	65	5	405.6	T1-H	09-26F
7	BK-001	1	625.5	65	1	495.5	2158	65	5	405.6	T1-G	28F
8	BK-001	1	625.5	65	1	495.5	2158	65	5	405.6	T1-H	28F
9	BK-001	19	625.5	65	1	495.5	2158	65	5	405.6	T1-G	29-49F
10	BK-001	19	625.5	65	1	495.5	2158	65	5	405.6	T1-H	29-49F
11	BK-001	1	625.5	65	1	495.5	2158	65	5	405.6	T1-G	50F
12	BK-001	1	625.5	65	1	495.5	2158	65	5	405.6	T1-H	50F
13	BK-002	1	625.5	65	1	495.5	558	65	1	428	T1-H	27F
14	BK-003A	1	1085.5	65	2	477.75	1858	65	5	345.6	T1-E	06F
15	BK-003	1	1085.5	65	2	477.75	2158	65	5	405.6	T1-E	07F
16	BK-003	15	1085.5	65	2	477.75	2158	65	5	405.6	T1-E	09-26F
17	BK-003	1	1085.5	65	2	477.75	2158	65	5	405.6	T1-E	28F
18	BK-003	19	1085.5	65	2	477.75	2158	65	5	405.6	T1-E	29-49F
19	BK-003	1	1085.5	65	2	477.75	2158	65	5	405.6	T1-E	50F
20	BK-004	1	1278	65	3	382.67	2158	65	5	405.6	T1-E	06F
21	BK-004	1	1278	65	3	382.67	2158	65	5	405.6	T1-E	07F
22	BK-004	15	1278	65	3	382.67	2158	65	5	405.6	T1-E	09-26F
23	BK-004	1	1278	65	3	382.67	2158	65	5	405.6	T1-E	28F
24	BK-004	19	1278	65	3	382.67	2158	65	5	405.6	T1-E	29-49F
25	BK-004	1	1278	65	3	382.67	2158	65	5	405.6	T1-E	50F
26	BK-005	1	1278	65	3	382.67	808	65	2	339	T1-E	06F
27	BK-005	15	1278	65	3	382.67	808	65	2	339	T1-E	09-26F
28	BK-005	1	1278	65	3	382.67	808	65	2	339	T1-E	27F
29	BK-005	1	1278	65	3	382.67	808	65	2	339	T1-E	28F
30	BK-005	19	1278	65	3	382.67	808	65	2	339	T1-E	29-49F
31	BK-006	1	1278	65	3	382.67	1023	65	2	446.5	T1-E	27F
32	BK-007	1	1183	65	3	351	2158	65	5	405.6	T1-E	06F
33	BK-007	1	1183	65	3	351	2158	65	5	405.6	T1-E	07F
34	BK-007	15	1183	65	3	351	2158	65	5	405.6	T1-E	09-26F
35	BK-007	1	1183	65	3	351	2158	65	5	405.6	T1-E	28F
36	BK-007	19	1183	65	3	351	2158	65	5	405.6	T1-E	29-49F
37	BK-007	1	1183	65	3	351	2158	65	5	405.6	T1-E	50F
38	BK-008	1	625.5	65	1	495.5	2158	65	5	405.6	T1-E	06F
39	BK-008	1	625.5	65	1	495.5	2158	65	5	405.6	T1-E	07F
40	BK-008	15	625.5	65	1	495.5	2158	65	5	405.6	T1-E	09-26F
41	BK-008	1	625.5	65	1	495.5	2158	65	5	405.6	T1-E	28F

名称	背板拆图 (数据表)	制图	JH	2019.3.25	修改	A	B
材料	3mm厚铝板 2mm	复核	DL	2019.3.26	日期	2019.4.13	2019.4.17
颜色	香槟金UCT803649FXL-3	批准			图号	BB01 (2 of 20)	