



工程指示 / 要求簡箋(E.I.)

工程指示編號：EI / 9865 / 18

修改版次：C

工程編號：J - 837

工程名稱：觀塘裕民坊

工程項目：試水箱 鋁料 B.M. (拉巴)

收件人：Maggie / 生統

發件人：Eric Liu

日期：16/11/2018

要求提供 / 確認 事項：

- | | | |
|------------------------------------|-------------------------------------|-------------------------------|
| <input type="checkbox"/> 初步鋁料 B.M. | <input type="checkbox"/> 加工拆圖，然後生產 | <input type="checkbox"/> 尺寸表 |
| <input type="checkbox"/> 正式鋁料 B.M. | <input type="checkbox"/> 技術上資料 / 指示 | <input type="checkbox"/> 報價 |
| <input type="checkbox"/> 配件 B.M. | <input type="checkbox"/> 樣辦或貨品說明書 | <input type="checkbox"/> 分判合約 |
| <input type="checkbox"/> 其他：_____ | | |

內容：

請按 B.M. 訂購鋁料供廠生產試水箱用

C 版修改#20，改 Grade 做 6063-T6 (PO 已改，紀錄用) (拉巴)

謝謝！

請在 2018/ 11 / 17 前完成上列要求。

附：3 頁 BM+2 頁模圖

以上項目為：

- 原合約工程包 原合約工程加 / 減賬 新工程報價

原因：-

分發東莞各部門：

- () 生產技術總監 連附件 () 技術部 連附件 永林 () 生產部 連附件 () 機械設計部 連附件
 () 採購部 連附件 () 生產統籌部 連附件 林
 () 質檢部 連附件 () 會計部 連附件 () 報關組 連附件 () 其他 楊榮輝 連附件

分發其他分判：

- () 王禮秋 連附件

分發香港各部門：


- () 行政部 連附件 () 會計部 連附件 () 統籌部 連附件 () 工程部地盤科文 連附件
 () 採購部 連附件 () QS 部 連附件 () 維修部 連附件 () 其他 _____ 連附件


傳遞編號：

HK 1762/18

發件人簽署：

項目經理簽署：


 美特鋁質有限公司 MIDI Aluminium Fabricator Ltd.		工程號: J-837	計算:	邱紅	日期:	2018.09.13	送呈:	胡哥						
		地盤名稱: 觀塘裕民坊	核對:	謝永林	日期:	2018.09.14	副本:							
鋁型材B.M.表		項目類別: 框架式幕牆 (試水箱)	批准:		日期:		此BM依據EI/9262/18大圖計算							
BM編號:837-CW-M01-F-AP01		A/C Code:	有顏色鋁料(Kg):	1705.47	無顏色鋁料(Kg):	273.72	V.F總(米 ²):	125.46						
序號	修改標示	物料編號	鋁料名稱	顏色	合金狀態	長度 (mm)	數量 (支)			重量(Kgs)		V.F.(米 ²)		備注
							實用	後備	總數	Kg/M	總重量	米 ² /米	Total_V.F.	
1		X85545	雙梗企	EC-DG-S332054 (3塗)	6063-T6	3750	1	1	2	7.276	54.570	0.423	3.173	一開一
1a		X85545	雙梗企	EC-DG-S332054 (3塗)	6063-T6	3400	1	1	2	7.276	49.477	0.423	2.876	一開一
2		X85546	生梗企	EC-DG-S332054 (3塗)	6063-T6	3750	3	1	4	6.936	104.040	0.425	6.375	一開一
2a		X85546	生梗企	EC-DG-S332054 (3塗)	6063-T6	3400	3	1	4	6.936	94.330	0.425	5.780	一開一
3		X85547	雙生企	EC-DG-S332054 (3塗)	6063-T6	3750	1	1	2	7.872	59.040	0.446	3.345	一開一
3a		X85547	雙生企	EC-DG-S332054 (3塗)	6063-T6	3400	1	1	2	7.872	53.530	0.446	3.033	一開一
4		X85550	雙生企1	EC-DG-S332054 (3塗)	6063-T6	3750	2	1	3	6.173	69.446	0.446	5.018	一開一
4a		X85550	雙生企1	EC-DG-S332054 (3塗)	6063-T6	3400	2	1	3	6.173	62.965	0.446	4.549	一開一
5		X85549	轉角企	EC-DG-S332054 (3塗)	6063-T6	3750	1	1	2	10.857	81.428	0.412	3.090	一開一
5a		X85549	轉角企	EC-DG-S332054 (3塗)	6063-T6	3400	1	1	2	10.857	73.828	0.412	2.802	一開一
6		X85569	轉角企外蓋	EC-DG-S332054 (3塗)	6063-T6	3750	1	1	2	2.805	21.038	0.320	2.400	一開一
6a		X85569	轉角企外蓋	EC-DG-S332054 (3塗)	6063-T6	3400	1	1	2	2.805	19.074	0.320	2.176	一開一
7		X85596	轉角室內蓋托角	MILL	6063-T6	4600	2	1	3	0.855	11.799	0	0.000	一開二
8		X85597	轉角室內蓋	EC-DG-S332054 (3塗)	6063-T5	4600	2	1	3	0.366	5.051	0.089	1.228	一開二
9		X85552	雙梗橫料	EC-DG-S332054 (3塗)	6063-T6	4000	10	4	14	6.186	346.416	0.475	26.600	
10		X85553	生梗橫料	EC-DG-S332054 (3塗)	6063-T6	4500	4	2	6	5.335	144.045	0.431	11.637	
11		X85556	框橫料扣蓋	EC-DG-S332054 (3塗)	6063-T5	4100	6	2	8	0.359	11.775	0.091	2.985	
12		X85559	生玉料 (雙玻)	EC-DG-S332054 (3塗)	6063-T6	4300	1	1	2	1.826	15.704	0.203	1.746	SH窗用
13		X85559	生玉料 (雙玻)	EC-DG-S332054 (3塗)	6063-T6	5000	2	1	3	1.516	22.740	0.184	2.760	TH窗用

 美特鋁質有限公司 MIDI Aluminium Fabricator Ltd.		工程號: J-837	計算:	邱紅	日期:	2018.09.13	送呈:	胡哥						
		地盤名稱: 觀塘裕民坊	核對:	謝永林	日期:	2018.09.14	副本:							
鋁型材B.M.表		項目類別: 框架式幕牆 (試水箱)	批准:		日期:		此BM依據EI/9262/18大圖計算							
BM編號:837-CW-M01-F-AP01		A/C Code:	有顏色鋁料(Kg):	1705.47	無顏色鋁料(Kg):	273.72	V.F總(米 ²):	125.46						
序號	修改標示	物料編號	鋁料名稱	顏色	合金狀態	長度 (mm)	數量 (支)			重量(Kgs)		V.F.(米 ²)		備注
							實用	後備	總數	Kg/M	總重量	米 ² /米	Total_V.F.	
13a		X85559	生玉料 (雙玻)	EC-DG-S332054 (3塗)	6063-T6	4300	1	1	2	1.516	13.038	0.184	1.582	SH窗用
14		X85558	玻璃扣蓋	EC-DG-S332054 (3塗)	6063-T6	5700	19	5	24	0.825	112.860	0.090	12.312	
15		X85562	生梗企雙玻	EC-DG-S332054 (3塗)	6063-T6	4700	9	4	13	1.746	106.681	0.006	0.367	
16		X85564	生梗企雙玻扣蓋	EC-DG-S332054 (3塗)	6063-T5	4700	9	4	13	0.268	16.375	0.064	3.910	
17		X85562	生梗企雙玻	EC-DG-S332054 (3塗)	6063-T6	4500	2	2	4	1.469	26.442	0.006	0.108	
18		X85564	生梗企雙玻扣蓋	EC-DG-S332054 (3塗)	6063-T5	4500	2	2	4	0.212	3.816	0.045	0.810	
19	A放行	X85560	單玻插線	EC-DG-S332054 (3塗)	6063-T6	4700	26	10	36	0.375	63.450	0.068	11.506	
20	C修改	X85598	拉巴	EC-DG-S332054 (3塗)	6063-T6	5300	3	2	5	0.139	3.684	0.014	0.371	窗玉用
21	(先用廠存)	X85476	欄河槽	EC-DG-S332054 (3塗)	6063-T6	5800	1	1	2	0.61	7.076	0.057	0.661	
22		榮陽PE0E10027	22*50*3鋁角	EC-DG-S332054 (3塗)	6063-T6	5800	1	1	2	0.583	6.763	0.025	0.290	欄河用鋁角
23		X85565	雙梗企套心	MILL	6061-T6	5800	1		1	4.363	25.305	0	0.000	
24		X85566	生梗企套心	MILL	6061-T6	5800	1		1	4.102	23.792	0	0.000	
25		X85567	雙生企套心	MILL	6061-T6	5800	1		1	3.118	18.084	0	0.000	
26		X85568	轉角企套心	MILL	6061-T6	5800	1		1	3.762	21.820	0	0.000	
27		X85592	固定鋁碼	MILL	6061-T6	5800	2		2	6.68	77.488	0	0.000	
28		X85593	85鋁巴	MILL	6061-T6	5800	1	1	2	1.621	18.804	0	0.000	
29			48鋁介子	MILL	6061-T6	5800	1		1	0.896	5.197	0	0.000	配合85介子用于鐵碼位
30		X85600	48鋁介子	MILL	6061-T6	5800	2		2	0.931	10.800	0	0.000	用于鋁碼位
31		榮陽PE10026	50*50*4鋁角	MILL	6063-T6	5800	1		1	1.037	6.015	0	0.000	窗玉組裝用


 美特鋁質有限公司 MIDI Aluminium Fabricator Ltd.		工程號: J-837	計算:	邱紅	日期: 2018.09.13	送呈:	胡哥							
		地盤名稱: 觀塘裕民坊	核對:	謝永林	日期: 2018.09.14	副本:								
鋁型材B.M.表		項目類別: 框架式幕牆 (試水箱)	批准:		日期:	此BM依據EI/9262/18大圖計算								
BM編號:837-CW-M01-F-AP01		A/C Code:	有顏色鋁料(Kg):	1705.47	無顏色鋁料(Kg):	273.72	V.F總(米 ²): 125.46							
序號	修改標示	物料編號	鋁料名稱	顏色	合金狀態	長度 (mm)	數量 (支)			重量(Kgs)		V.F.(米 ²)		備注
							實用	後備	總數	Kg/M	總重量	米 ² /米	Total_V.F.	
32		X85594	30*30*6鋁角	MILL	6061-T6	5800	2	1	3	0.877	15.260	0	0.000	主企主橫組裝用
33		榮陽ME0000009	40*4鋁巴	MILL	6063-T6	5800	1		1	0.432	2.506	0	0.000	配合靠邊鐵固定碼用
34		榮陽PE0E10021	20*20*3鋁角	MILL	6063-T6	5800	10	2	12	0.3	20.880	0	0.000	收口位用
35		榮陽PE00E4006	20*3鋁巴	MILL	6063-T6	5800	14	3	17	0.162	15.973	0	0.000	收口位用
36	B新增	X85561	生梗企單玻	EC-DG-S332054 (3塗)	6063-T6	4700	4	2	6	1.746	49.237	0.006	0.169	生上梗死牆位
37	B新增	X85563	生梗企單玻扣蓋	EC-DG-S332054 (3塗)	6063-T6	4700	4	2	6	0.268	7.558	0.064	1.805	生上梗死牆位
38								合計:	231		1979.19		125.463	

J-837 框架式幕牆 (試水箱) 鋁料模圖


(1)

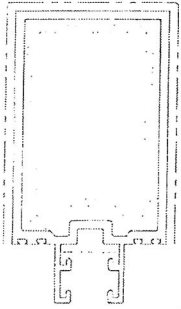

模號: X85545
名稱: 雙梗企
合金狀態: 6063-T6
重量: 7.276 KG/M
V.F.: 423.14mm

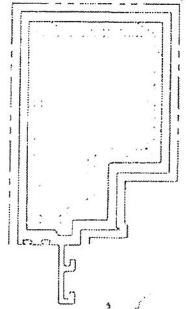


模號: X85546
名稱: 生梗企
合金狀態: 6063-T6
重量: 6.936 KG/M
V.F.: 425.36mm

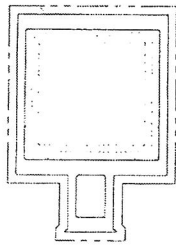


模號: X85547
名稱: 雙生企
合金狀態: 6063-T6
重量: 7.872 KG/M
V.F.: 446 mm


模號: X85549
名稱: 轉角企
合金狀態: 6063-T6
重量: 10.833KG/M
V.F.: 660.89mm

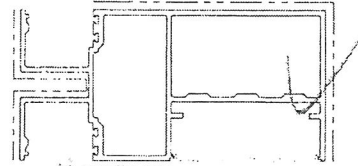


模號: X85552
名稱: 雙梗橫料
合金狀態: 6063-T6
重量: 6.186 KG/M
V.F.: 475 mm

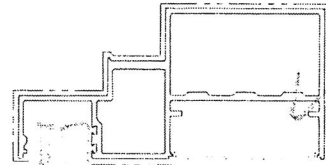

模號: X85553
名稱: 生梗橫料
合金狀態: 6063-T6
重量: 5.335 KG/M
V.F.: 431.8 mm

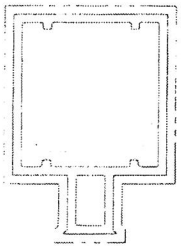


模號: X85550
名稱: 雙生企1
合金狀態: 6063-T6
重量: 6.173 KG/M
V.F.: 446 mm

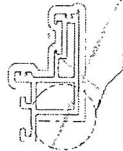


模號: X85557
名稱: 生玉料 (單玻)
合金狀態: 6063-T6
重量: 1.826 KG/M
V.F.: 203.7 mm




模號: X85559
名稱: 生玉料 (雙玻)
合金狀態: 6063-T6
重量: 1.516 KG/M
V.F.: 184.8 mm

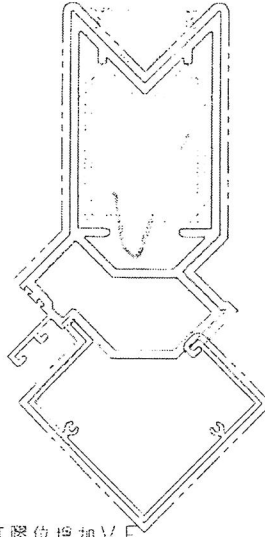

模號: X85569
名稱: 轉角企外蓋
合金狀態: 6063-T6
重量: 2.805 KG/M
V.F.: 320.49mm

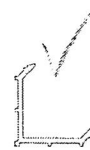

模號: X85596
名稱: 轉角室內蓋托角
合金狀態: 6063-T6
重量: 0.855 KG/M
V.F.: 0 mm

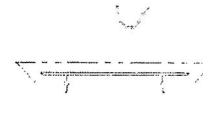

模號: X85597
名稱: 轉角室內蓋
合金狀態: 6063-T5
重量: 0.364 KG/M
V.F.: 89.97 mm




模號: X85558
名稱: 玻璃扣蓋
合金狀態: 6063-T6
重量: 0.825 KG/M
V.F.: 90.28 mm

打膠位增加 V.F


打膠位增加 V.F

J-837 框架式幕牆 (試水箱) 鋁料模圖


J833 (2)

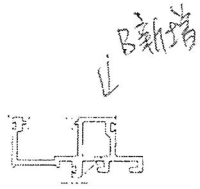

模號: X85561
名稱: 生梗企單玻
合金狀態: 6063-T6
重量: 1.746 KG/M
V.F.: 6.57 mm

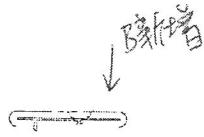

模號: X85563
名稱: 生梗企單玻扣蓋
合金狀態: 6063-T5
重量: 0.268 KG/M
V.F.: 64.2 mm

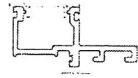

模號: X85562
名稱: 生梗企雙玻
合金狀態: 6063-T6
重量: 1.469 KG/M
V.F.: 6.57 mm



模號: X85564
名稱: 生梗企雙玻扣蓋
合金狀態: 6063-T5
重量: 0.213 KG/M
V.F.: 45.2 mm




模號: X85560
名稱: 單玻插線
合金狀態: 6063-T6
重量: 0.375 KG/M
V.F.: 68.62 mm




模號: X85598
名稱: 拉巴
合金狀態: ~~6061-T6~~ 6063-T6
重量: 0.139 KG/M
V.F.: 14.84 mm




模號: X85576
名稱: 欄河槽
合金狀態: 6063-T6
重量: 0.61 KG/M
V.F.: 57.6 mm

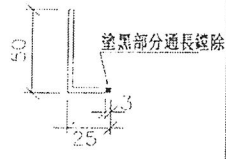


25*50*3鋁角

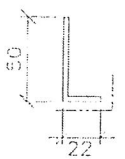


模號: 榮陽PE0E10027
名稱: 22*50*3鋁角
合金狀態: 6063-T6
重量: 0.583 KG/M
V.F.: 25 mm
(欄河用鋁角)

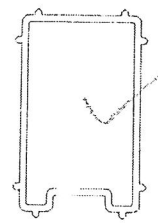


模號: X85565
名稱: 雙梗企套心
合金狀態: 6061-T6
重量: 4.364 KG/M
V.F.: 0 mm

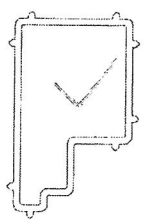


模號: X85566
名稱: 雙梗企套心
合金狀態: 6061-T6
重量: 4.102 KG/M
V.F.: 0 mm

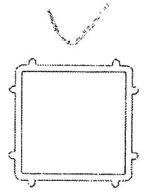

模號: X85567
名稱: 雙生企套心
合金狀態: 6061-T6
重量: 3.118 KG/M
V.F.: 0 mm

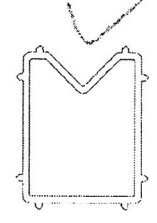

模號: X85568
名稱: 轉角企套心
合金狀態: 6061-T6
重量: 3.762 KG/M
V.F.: 0 mm

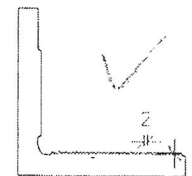

模號: X85592
名稱: 固定鋁碼
合金狀態: 6061-T6
重量: 6.702 KG/M
V.F.: 0 mm




模號: X85593
名稱: 85鋁巴
合金狀態: 6061-T6
重量: 1.662 KG/M
V.F.: 0 mm



模號: X85600
名稱: 48鋁介子
合金狀態: 6061-T6
重量: 0.944 KG/M
V.F.: 0 mm




模號: 榮陽PE10026
名稱: 50*50*4鋁角
合金狀態: 6063-T6
重量: 1.037 KG/M
V.F.: 0 mm
(窗玉組裝用)

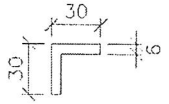


模號: X85594
名稱: 30*30*6鋁角
合金狀態: 6061-T6
重量: 0.877 KG/M
V.F.: 0 mm
(主企主橫組裝用)



模號: 榮陽ME0000009
名稱: 40*4鋁巴
合金狀態: 6063-T6
重量: 0.432 KG/M
V.F.: 0 mm
(配合靠邊大鐵碼用)

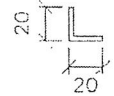

模號: 榮陽PE0E10021
名稱: 20*20*3鋁角
合金狀態: 6063-T6
重量: 0.3 KG/M
V.F.: 0 mm
(收口位用)

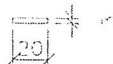

模號: 榮陽PE00E4006
名稱: 20*3鋁巴
合金狀態: 6063-T6
重量: 0.162 KG/M
V.F.: 0 mm
(收口位用)

C版修改