

工程指示 / 要求簡箋(E.I.)

工程指示編號：EI / 9865 / 18

修改版次：-

工程編號：J - 837

工程名稱：觀塘裕民坊

工程項目：試水箱 鋁料 B.M.

收件人：Maggie / 生統

發件人：Eric Liu

日期：23/10/2018

要求提供 / 確認 事項：

- | | | |
|------------------------------------|-------------------------------------|-------------------------------|
| <input type="checkbox"/> 初步鋁料 B.M. | <input type="checkbox"/> 加工拆圖，然後生產 | <input type="checkbox"/> 尺寸表 |
| <input type="checkbox"/> 正式鋁料 B.M. | <input type="checkbox"/> 技術上資料 / 指示 | <input type="checkbox"/> 報價 |
| <input type="checkbox"/> 配件 B.M. | <input type="checkbox"/> 樣辦或貨品說明書 | <input type="checkbox"/> 分判合約 |
| <input type="checkbox"/> 其他：_____ | | |

內容：

請按 B.M. 訂購鋁料供廠生產試水箱用

請留意手改位置：#12, #15, #16, #19，

因應單片轉 IGU，以上鋁料款修改

謝謝！

請在 2018/ 11 / 09 前完成上列要求。

免受最訂量限制。請用試模料
依 號

附：3 頁 BM+2 頁模圖

以上項目為：

- 原合約工程包 原合約工程加 / 減賬 新工程報價

原因：-

分發東莞各部門：

- () 生產技術總監 連附件 (/) 技術部 連附件 ^科 () 生產部 連附件 () 機械設計部 連附件
 () 採購部 連附件 (/) 生產統籌部 連附件 ^科
 (/) 質檢部 連附件 () 會計部 連附件 () 報關組 連附件 () 其他 楊榮輝 連附件

分發其他分判：

- () 王禮秋 連附件

分發香港各部門：

- () 行政部 連附件 () 會計部 連附件 () 統籌部 連附件 () 工程部地盤科文 連附件
 (/) 採購部 連附件 () QS 部 連附件 () 維修部 連附件 () 其他 _____ 連附件

傳遞編號：

HK 1619 / 18

發件人簽署：

項目經理簽署：

| | | | | | | | |
|---|-------------------|------------|---------|------------|------------|------------------------|--------|
|  美特鋁質有限公司 MIDI Aluminium Fabricator Ltd. | 工程號: J-837 | 計算: | 邱紅 | 日期: | 2018.09.13 | 送呈: | 胡哥 |
| | 地盤名稱: 觀塘裕民坊 | 核對: | 謝永林 | 日期: | 2018.09.14 | 副本: | |
| 鋁型材B.M.表 | 項目類別: 框架式幕牆 (試水箱) | 批准: | | 日期: | | 此BM依據EI/9262/18大圖計算 | |
| BM編號:837-CW-M01-F-AP01 | A/C Code: | 有顏色鋁料(Kg): | 1648.35 | 無顏色鋁料(Kg): | 269.41 | V.F總(米 ²): | 127.04 |

| 序號 | 修改標示 | 物料編號 | 鋁料名稱 | 顏色 | 合金狀態 | 長度 (mm) | 數量 (支) | | | 重量(Kgs) | | V.F.(米 ²) | | 備註 |
|-----|------|-----------------------------|----------|--------------------|---------|------------|--------|----|----|---------|---------|-----------------------|------------|------|
| | | | | | | | 實用 | 後備 | 總數 | Kg/M | 總重量 | 米 ² /米 | Total_V.F. | |
| 1 | | X85545 | 雙梗企 | EC-DG-S332054 (3塗) | 6063-T6 | 3750 | 1 | 1 | 2 | 7.276 | 54.570 | 0.423 | 3.173 | 一開一 |
| 1a | | X85545 | 雙梗企 | EC-DG-S332054 (3塗) | 6063-T6 | 3400 | 1 | 1 | 2 | 7.276 | 49.477 | 0.423 | 2.876 | 一開一 |
| 2 | | X85546 | 生梗企 | EC-DG-S332054 (3塗) | 6063-T6 | 3750 | 3 | 1 | 4 | 6.936 | 104.040 | 0.425 | 6.375 | 一開一 |
| 2a | | X85546 | 生梗企 | EC-DG-S332054 (3塗) | 6063-T6 | 3400 | 3 | 1 | 4 | 6.936 | 94.330 | 0.425 | 5.780 | 一開一 |
| 3 | | X85547 | 雙生企 | EC-DG-S332054 (3塗) | 6063-T6 | 3750 | 1 | 1 | 2 | 7.872 | 59.040 | 0.446 | 3.345 | 一開一 |
| 3a | | X85547 | 雙生企 | EC-DG-S332054 (3塗) | 6063-T6 | 3400 | 1 | 1 | 2 | 7.872 | 53.530 | 0.446 | 3.033 | 一開一 |
| 4 | | X85550 | 雙生企1 | EC-DG-S332054 (3塗) | 6063-T6 | 3750 | 2 | 1 | 3 | 6.173 | 69.446 | 0.446 | 5.018 | 一開一 |
| 4a | | X85550 | 雙生企1 | EC-DG-S332054 (3塗) | 6063-T6 | 3400 | 2 | 1 | 3 | 6.173 | 62.965 | 0.446 | 4.549 | 一開一 |
| 5 | | X85549 | 轉角企 | EC-DG-S332054 (3塗) | 6063-T6 | 3750 | 1 | 1 | 2 | 10.833 | 81.248 | 0.660 | 4.950 | 一開一 |
| 5a | | X85549 | 轉角企 | EC-DG-S332054 (3塗) | 6063-T6 | 3400 | 1 | 1 | 2 | 10.833 | 73.664 | 0.660 | 4.488 | 一開一 |
| 6 | | X85569 | 轉角企外蓋 | EC-DG-S332054 (3塗) | 6063-T6 | 3750 | 1 | 1 | 2 | 2.805 | 21.038 | 0.320 | 2.400 | 一開一 |
| 6a | | X85569 | 轉角企外蓋 | EC-DG-S332054 (3塗) | 6063-T6 | 3400 | 1 | 1 | 2 | 2.805 | 19.074 | 0.320 | 2.176 | 一開一 |
| 7 | | X85596 | 轉角室內蓋托角 | MILL | 6063-T6 | 4600 | 2 | 1 | 3 | 0.855 | 11.799 | 0 | 0.000 | 一開二 |
| 8 | | X85597 | 轉角室內蓋 | EC-DG-S332054 (3塗) | 6063-T5 | 4600 | 2 | 1 | 3 | 0.366 | 5.051 | 0.089 | 1.228 | 一開二 |
| 9 | | X85552 | 雙梗橫料 | EC-DG-S332054 (3塗) | 6063-T6 | 4000 | 10 | 4 | 14 | 6.186 | 346.416 | 0.475 | 26.600 | |
| 10 | | X85553 | 生梗橫料 | EC-DG-S332054 (3塗) | 6063-T6 | 4500 | 4 | 2 | 6 | 5.335 | 144.045 | 0.431 | 11.637 | |
| 11 | | X85556 | 框橫料扣蓋 | EC-DG-S332054 (3塗) | 6063-T5 | 4100 | 6 | 2 | 8 | 0.359 | 11.775 | 0.091 | 2.985 | |
| 12 | | X85559 X85557 | 生玉料 (單玻) | EC-DG-S332054 (3塗) | 6063-T6 | 4300 | 1 | 1 | 2 | 1.826 | 15.704 | 0.203 | 1.746 | SH窗用 |
| 13 | | X85559 | 生玉料 (雙玻) | EC-DG-S332054 (3塗) | 6063-T6 | 5000 | 2 | 1 | 3 | 1.516 | 22.740 | 0.184 | 2.760 | TH窗用 |
| 13a | | X85559 | 生玉料 (雙玻) | EC-DG-S332054 (3塗) | 6063-T6 | 4300 | 1 | 1 | 2 | 1.516 | 13.038 | 0.184 | 1.582 | SH窗用 |


| | | | | | | | |
|---|-------------------|------------|---------|------------|------------|------------------------|--------|
|  美特鋁質有限公司 MIDI Aluminium Fabricator Ltd. | 工程號: J-837 | 計算: | 邱紅 | 日期: | 2018.09.13 | 送呈: | 胡哥 |
| | 地盤名稱: 觀塘裕民坊 | 核對: | 謝永林 | 日期: | 2018.09.14 | 副本: | |
| 鋁型材B.M.表 | 項目類別: 框架式幕牆 (試水箱) | 批准: | | 日期: | | 此BM依據EI/9262/18大圖計算 | |
| BM編號:837-CW-M01-F-AP01 | A/C Code: | 有顏色鋁料(Kg): | 1648.35 | 無顏色鋁料(Kg): | 269.41 | V.F總(米 ²): | 127.04 |

| 序號 | 修改標示 | 物料編號 | 鋁料名稱 | 顏色 | 合金狀態 | 長度 (mm) | 數量 (支) | | | 重量(Kgs) | | V.F.(米 ²) | | 備注 |
|----|--------|-------------------|-----------|--------------------|----------|------------|---------------|---------------|---------------|---------|---------|-----------------------|------------|-----------|
| | | | | | | | 實用 | 後備 | 總數 | Kg/M | 總重量 | 米 ² /米 | Total_V.F. | |
| 14 | | X85558 | 玻璃扣蓋 | EC-DG-S332054 (3塗) | 6063-T6✓ | 5700 | 19 | 5 | 24 | 0.825 | 112.860 | 0.090 | 12.312 | |
| 15 | | X85561 | 生梗企雙玻 | EC-DG-S332054 (3塗) | 6063-T6✓ | 4700 | 9 | 4 | 13 | 1.746 | 106.681 | 0.006 | 0.367 | |
| 16 | | X85563 | 生梗企雙玻扣蓋 | EC-DG-S332054 (3塗) | 6063-T5✓ | 4700 | 9 | 4 | 13 | 0.268 | 16.375 | 0.064 | 3.910 | |
| 17 | | X85562 | 生梗企雙玻 | EC-DG-S332054 (3塗) | 6063-T6✓ | 4500 | 2 | 2 | 4 | 1.469 | 26.442 | 0.006 | 0.108 | |
| 18 | | X85564 | 生梗企雙玻扣蓋 | EC-DG-S332054 (3塗) | 6063-T5✓ | 4500 | 2 | 2 | 4 | 0.213 | 3.834 | 0.045 | 0.810 | |
| 19 | 取消 | X85560 | 單玻插線 | EC-DG-S332054 (3塗) | 6063-T6 | 4700 | 26 | 10 | 36 | 0.375 | 63.450 | 0.068 | 11.506 | |
| 20 | | X85598 | 拉巴 | EC-DG-S332054 (3塗) | 6061-T6✓ | 5300 | 3 | 2 | 5 | 0.139 | 3.684 | 0.014 | 0.371 | 窗玉用 |
| 21 | (先用做存) | X85576 | 欄河槽 | EC-DG-S332054 (3塗) | 6063-T6✓ | 5800 | 1 | 1 | 2 | 0.61 | 7.076 | 0.057 | 0.661 | |
| 22 | | 榮陽PE0E10027 | 22*50*3鋁角 | EC-DG-S332054 (3塗) | 6063-T6✓ | 5800 | 1 | 1 | 2 | 0.583 | 6.763 | 0.025 | 0.290 | 欄河用鋁角 |
| 23 | | X85565 | 雙梗企套心 | MILL | 6061-T6✓ | 5800 | 1 | | 1 | 4.363 | 25.305 | 0 | 0.000 | |
| 24 | | X85566 | 生梗企套心 | MILL | 6061-T6✓ | 5800 | 1 | | 1 | 4.102 | 23.792 | 0 | 0.000 | |
| 25 | | X85567 | 雙生企套心 | MILL | 6061-T6✓ | 5800 | 1 | | 1 | 3.118 | 18.084 | 0 | 0.000 | |
| 26 | | X85568 | 轉角企套心 | MILL | 6061-T6✓ | 5800 | 1 | | 1 | 3.762 | 21.820 | 0 | 0.000 | |
| 27 | | X85592 | 固定鋁碼 | MILL | 6061-T6✓ | 5800 | 2 | | 2 | 6.702 | 77.743 | 0 | 0.000 | |
| 28 | | X85593 | 85鋁巴 | MILL | 6061-T6✓ | 5800 | 1 | 1 | 2 | 1.662 | 19.279 | 0 | 0.000 | |
| 29 | | X85600 | 48鋁介子 | MILL | 6061-T6✓ | 5800 | 2 | | 2 | 0.944 | 10.950 | 0 | 0.000 | |
| 30 | | 榮陽PE10026 | 50*50*4鋁角 | MILL | 6063-T6✓ | 5800 | 1 | | 1 | 1.037 | 6.015 | 0 | 0.000 | 窗玉組裝用 |
| 31 | | X85594 | 30*30*6鋁角 | MILL | 6061-T6✓ | 5800 | 2 | 1 | 3 | 0.877 | 15.260 | 0 | 0.000 | 主企主橫組裝用 |
| 32 | | 榮陽ME0000009 | 40*4鋁巴 | MILL | 6063-T6✓ | 5800 | 1 | | 1 | 0.432 | 2.506 | 0 | 0.000 | 配合靠邊鐵固定碼用 |
| 33 | | 榮陽PE0E10021 | 20*20*3鋁角 | MILL | 6063-T6✓ | 5800 | 10 | 2 | 12 | 0.3 | 20.880 | 0 | 0.000 | 收口位用 |


|  美特鋁質有限公司 MIDI Aluminium Fabricator Ltd. | 工程號: J-837 | 計算: | 邱紅 | 日期: | 2018.09.13 | 送呈: | 胡哥 | | | | | | | |
|---|-------------------|-------------|---------|------------|------------|------------------------|--------|-----|-----|---------|---------|-----------------------|------------|------|
| | 地盤名稱: 觀塘裕民坊 | 核對: | 謝永林 | 日期: | 2018.09.14 | 副本: | | | | | | | | |
| 鋁型材B.M.表 | 項目類別: 框架式幕牆 (試水箱) | 批准: | | 日期: | | 此BM依據EI/9262/18大圖計算 | | | | | | | | |
| BM編號:837-CW-M01-F-AP01 | A/C Code: | 有顏色鋁料(Kg): | 1648.35 | 無顏色鋁料(Kg): | 269.41 | V.F總(米 ²): | 127.04 | | | | | | | |
| 序號 | 修改標示 | 物料編號 | 鋁料名稱 | 顏色 | 合金狀態 | 長度 (mm) | 數量 (支) | | | 重量(Kgs) | | V.F.(米 ²) | | 備注 |
| | | | | | | | 實用 | 後備 | 總數 | Kg/M | 總重量 | 米 ² /米 | Total_V.F. | |
| 34 | | 禁陽PE00E4006 | 20*3鋁巴 | MILL | 6063-T6 | 5800 | 14 | 3 | 17 | 0.162 | 15.973 | 0 | 0.000 | 收口位用 |
| 35 | | | | | | | | 合計: | 218 | | 1917.76 | | 127.035 | |

J-837框架式幕牆（試水箱）鋁料模圖


(1)

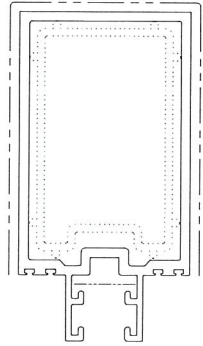

模號: X85545
名稱: 雙梗企
合金狀態: 6063-T6
重量: 7.276 KG/M
V.F.: 423.14mm


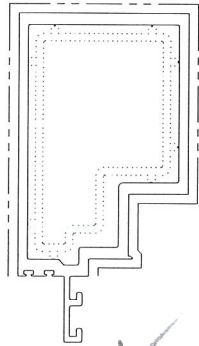


模號: X85546
名稱: 生梗企
合金狀態: 6063-T6
重量: 6.936 KG/M
V.F.: 425.36mm

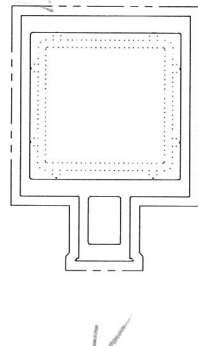


模號: X85547
名稱: 雙生企
合金狀態: 6063-T6
重量: 7.872 KG/M
V.F.: 446 mm

模號: X85549
名稱: 轉角企
合金狀態: 6063-T6
重量: 10.833KG/M
V.F.: 660.89mm

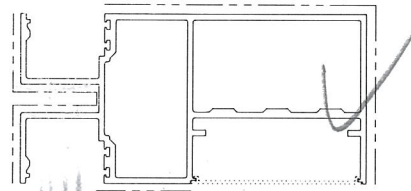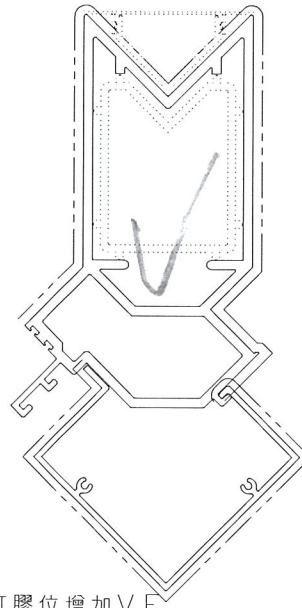


模號: X85552
名稱: 雙梗橫料
合金狀態: 6063-T6
重量: 6.186 KG/M
V.F.: 475 mm

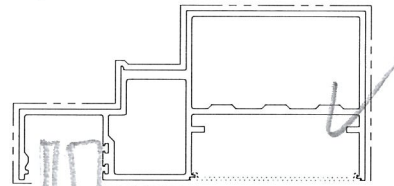


模號: X85553
名稱: 生梗橫料
合金狀態: 6063-T6
重量: 5.335 KG/M
V.F.: 431.8 mm




模號: X85556
名稱: 框橫料扣蓋
合金狀態: 6063-T5
重量: 0.359 KG/M
V.F.: 91.6 mm

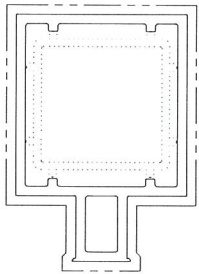

模號: X85550
名稱: 雙生企1
合金狀態: 6063-T6
重量: 6.173 KG/M
V.F.: 446 mm

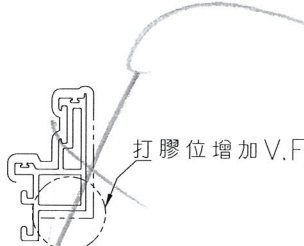


模號: X85557
名稱: 生玉料 (單玻)
合金狀態: 6063-T6
重量: 1.826 KG/M
V.F.: 203.7 mm

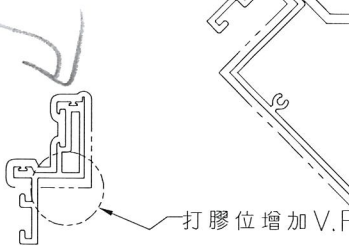


模號: X85559
名稱: 生玉料 (雙玻)
合金狀態: 6063-T6
重量: 1.516 KG/M
V.F.: 184.8 mm


模號: X85569
名稱: 轉角企外蓋
合金狀態: 6063-T6
重量: 2.805 KG/M
V.F.: 320.49mm

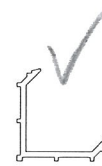

模號: X85596
名稱: 轉角室內蓋托角
合金狀態: 6063-T6
重量: 0.855 KG/M
V.F.: 0 mm

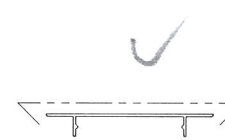

模號: X85597
名稱: 轉角室內蓋
合金狀態: 6063-T5
重量: 0.364 KG/M
V.F.: 89.97 mm

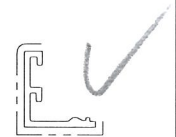


模號: X85558
名稱: 玻璃扣蓋
合金狀態: 6063-T6
重量: 0.825 KG/M
V.F.: 90.28 mm

J-837 框架式幕牆 (試水箱) 鋁料模圖

J833 (2)
 備用
 X85596


SCALE 2:1
 V.F.

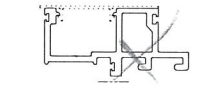


模號: X85561
 名稱: 生梗企單玻
 合金狀態: 6063-T6
 重量: 1.746 KG/M
 V.F.: 6.57 mm




模號: X85563
 名稱: 生梗企單玻扣蓋
 合金狀態: 6063-T5
 重量: 0.268 KG/M
 V.F.: 64.2 mm

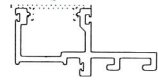

模號: X85562
 名稱: 生梗企雙玻
 合金狀態: 6063-T6
 重量: 1.469 KG/M
 V.F.: 6.57 mm

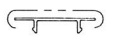

模號: X85564
 名稱: 生梗企雙玻扣蓋
 合金狀態: 6063-T5
 重量: 0.213 KG/M
 V.F.: 45.2 mm

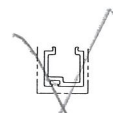


模號: X85560
 名稱: 單玻插線
 合金狀態: 6063-T6
 重量: 0.375 KG/M
 V.F.: 68.62 mm




模號: X85598
 名稱: 拉巴
 合金狀態: 6061-T6
 重量: 0.139 KG/M
 V.F.: 14.84 mm




模號:
 名稱: 欄河槽
 合金狀態: 6063-T6
 重量: 0.61 KG/M
 V.F.: 57.6 mm

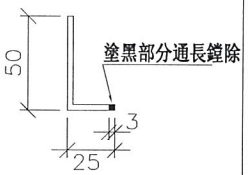


25*50*3 鋁角

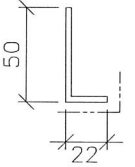


模號: 榮陽PE0E10027
 名稱: 22*50*3 鋁角
 合金狀態: 6063-T6
 重量: 0.583 KG/M
 V.F.: 25 mm
 (欄河用鋁角)

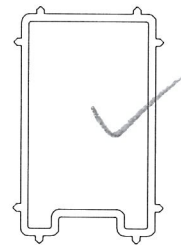


模號: X85565
 名稱: 雙梗企套心
 合金狀態: 6061-T6
 重量: 4.364 KG/M
 V.F.: 0 mm

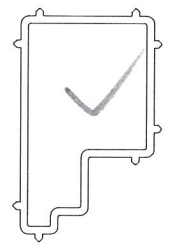


模號: X85566
 名稱: 生梗企套心
 合金狀態: 6061-T6
 重量: 4.102 KG/M
 V.F.: 0 mm

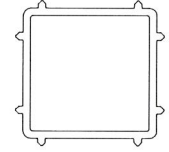


模號: X85567
 名稱: 雙生企套心
 合金狀態: 6061-T6
 重量: 3.118 KG/M
 V.F.: 0 mm

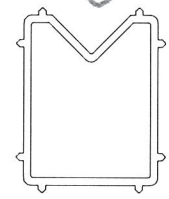


模號: X85568
 名稱: 轉角企套心
 合金狀態: 6061-T6
 重量: 3.762 KG/M
 V.F.: 0 mm

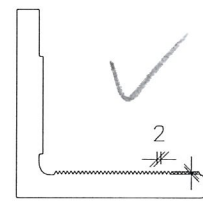

模號: X85592
 名稱: 固定鋁碼
 合金狀態: 6061-T6
 重量: 6.702 KG/M
 V.F.: 0 mm

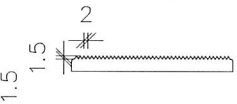


模號: X85593
 名稱: 85 鋁巴
 合金狀態: 6061-T6
 重量: 1.662 KG/M
 V.F.: 0 mm

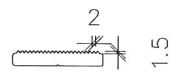


模號: X85600
 名稱: 48 鋁介子
 合金狀態: 6061-T6
 重量: 0.944 KG/M
 V.F.: 0 mm




模號: 榮陽PE10026
 名稱: 50*50*4 鋁角
 合金狀態: 6063-T6
 重量: 1.037 KG/M
 V.F.: 0 mm
 (窗玉組裝用)

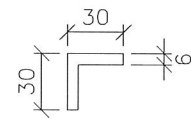


模號: X85594
 名稱: 30*30*6 鋁角
 合金狀態: 6061-T6
 重量: 0.877 KG/M
 V.F.: 0 mm
 (主企主橫組裝用)

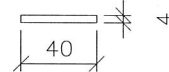

模號: 榮陽ME0000009
 名稱: 40*4 鋁巴
 合金狀態: 6063-T6
 重量: 0.432 KG/M
 V.F.: 0 mm
 (配合靠邊大鐵碼用)

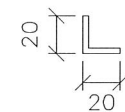

模號: 榮陽PE0E10021
 名稱: 20*20*3 鋁角
 合金狀態: 6063-T6
 重量: 0.3 KG/M
 V.F.: 0 mm
 (收口位用)

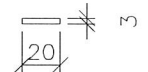

模號: 榮陽PE00E4006
 名稱: 20*3 鋁巴
 合金狀態: 6063-T6
 重量: 0.162 KG/M
 V.F.: 0 mm
 (收口位用)