



工程指示 / 要求簡箋(E.I.)

工程指示編號：EI / 9967 / 18

修改版次：B

工程編號：J - 837

工程名稱：觀塘裕民坊

工程項目：Glass Cladding 鋁料 BM

收件人：生統 / 永林 / Maggie

發件人：Eric Liu

日期：24/04/2019

要求提供 /  確認 事項：

- |                                    |                                     |                               |
|------------------------------------|-------------------------------------|-------------------------------|
| <input type="checkbox"/> 初步鋁料 B.M. | <input type="checkbox"/> 加工拆圖，然後生產  | <input type="checkbox"/> 尺寸表  |
| <input type="checkbox"/> 正式鋁料 B.M. | <input type="checkbox"/> 技術上資料 / 指示 | <input type="checkbox"/> 報價   |
| <input type="checkbox"/> 配件 B.M.   | <input type="checkbox"/> 樣辦或貨品說明書   | <input type="checkbox"/> 分判合約 |
| <input type="checkbox"/> 其他：_____  |                                     |                               |

內容：

請按 B.M. 訂購 Glass Cladding 用鋁料送廠

B 版: 1) 增加#2,#3 數量，因 T2J 大圖畫漏，現補回

2) 新增#7-12，T2M 百葉用鋁料

謝謝！

3) #7-12 百葉鋁料，請先查找有沒有存貨，先用存貨數量

請在 2019/05/04

前完成上列要求。4) 因#7-#12 訂量太低，請先查看可否加在其他單

同行料

附：1 頁，1 頁模圖

以上項目為：

- 原合約工程包                       原合約工程加 / 減賬                       新工程報價

原因：-

分發東莞各部門：

- ( ) 生產技術總監  連附件    ( / ) 技術部  連附件 永林    ( ) 生產部     連附件    ( ) 機械設計部  連附件  
 ( ) 採購部     連附件    ( / ) 生產統籌部  連附件 楊    ( ) 質檢部     連附件    ( ) 會計部     連附件    ( ) 報關組     連附件    ( ) 其他 楊榮輝  連附件  
 分發其他分判：  
 ( ) 王禮秋  連附件

分發香港各部門：


- ( ) 行政部  連附件    ( ) 會計部  連附件    ( ) 統籌部  連附件    ( / ) 工程部地盤科文  連附件  
 ( / ) 採購部  連附件    ( ) QS 部  連附件    ( ) 維修部  連附件    ( ) 其他 \_\_\_\_\_  連附件

傳遞編號：

HK0967/19

發件人簽署：


項目經理簽署：

 美特鋁質有限公司 MIDI Aluminium Fabricator Ltd.		工程號: J-837	計算: 羅志光	日期: 2018.11.09	送呈: 胡哥						註明: 分MO參考數據 MO5暫不訂大料, 工程結 尾再給數量								
		地盤名稱: 觀塘裕民坊	核對: 謝永林	日期: 2018.11.23	副本:														
鋁型材B.M.表		項目類別: Glass Cladding (初步計算)	批准:	日期:	此BM依據 (EI9720 B版大圖) 計算														
BM編號:837-GC-M01-F-AP01		A/C Code: EI/9967/18 B版	有顏色鋁料(Kg): 3352.46	無顏色鋁料(Kg): 1086.43	V.F總(米 <sup>2</sup> ): 1889.94														
序號	修改標示	物料編號	鋁料名稱	顏色	合金狀態	長度	數量 (支)			重量(Kgs)		V.F.(米 <sup>2</sup> )		備注	MO1	MO2	MO3	MO4	MO5
						(mm)	實用	後備	總數	Kg/M	總重量	米 <sup>2</sup> /米	Total_V.F.						
1	Glass Cladding																		
2	B增加數量	X85607	玻璃骨企	EC-DG-S332054 (3塗)	6063-T6	5600	2875	14	2889	1.05	16987.320	0.053	854.867		710	565	565	565	470
3	B增加數量	X85606	玻璃骨橫	EC-DG-S332054 (3塗)	6063-T6	5100	1558	13	1571	1.568	12562.973	0.100	803.053		390	310	310	310	238
4		榮陽PE0E10021	20*20*3鋁角	MILL	6063-T5	5100	171	1	172	0.3	263.160	0.000	0.000	用於鋁板加力骨固定	45	35	35	35	22
5	A新增	榮陽PE0E10021	20*20*3鋁角	MILL	6063-T5	5100	9	1	10	0.3	15.300	0.000	0.000	用於底層收防水片用	10				
6		榮陽PE00E4010	50*3鋁巴	MILL	6063-T5	5100	128	2	130	0.41	271.830	0.000	0.000	用於鋁板加力骨固定	35	25	25	25	20
6a	A新增	榮陽ME0001961	50*50*3鋁角	MILL	6063-T5	5500	121	2	123	0.788	533.082	0.000	0.000	小單元組裝角碼用	30	25	25	25	16
7	B新增	X843331	百叶片	EC-DG-S332054 (3塗)	6063-T5	5000	18	2	20	0.90	90.000	0.102	10.200						
8	B新增	X846390	百叶頂橫	EC-DG-S332054 (3塗)	6063-T6	5300	9	1	10	0.93	49.290	0.065	3.445						
9	B新增	X844890	百叶頂橫配料	EC-DG-S332054 (3塗)	6063-T5	5000	9	1	10	0.19	9.500	0.018	0.900						
10	B新增	X846100	百叶底橫	EC-DG-S332054 (3塗)	6063-T5	5300	9	1	10	1.44	76.320	0.018	0.954						
11	B新增	X846370	百叶骨企	EC-DG-S332054 (3塗)	6063-T5	5300	4	1	5	0.73	19.345	0.073	1.935						
12	B新增	ME0002318	46*3鋁巴	EC-DG-S332054 (3塗)	6063-T5	5300	3	2	5	0.37	9.805	0.098	2.597	百叶組裝鋁巴用					
13								合計:	4955		30887.92		1677.950						
14	Pre-cast Glass Cladding																		
15	A減少數量	X85607	玻璃骨企	EC-DG-S332054 (3塗)	6063-T6	5600	340	5	345	1.05	2028.600	0.053	102.087		85	70	70	70	50
16	A增加數量/更改長度規格	X85606	玻璃骨橫	EC-DG-S332054 (3塗)	6063-T6	5100	212	3	215	1.568	1719.312	0.100	109.902		55	45	45	45	25
17	A新增	榮陽PE0E10021	20*20*3鋁角	MILL	6063-T5	5100	2	0	2	0.3	3.060	0.000	0.000	用於底層收防水片用	2				
18								合計:	562		3750.97		211.989						


# J-837 T2新增立面&百叶铝料模图

----- 次要装饰面，喷涂膜厚不足，但不露底


----- 装饰面

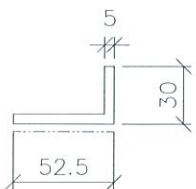


模號: X85607  
名稱: 玻璃骨企  
合金狀態: 6063-T6  
重量: 1.05 KG/M  
V.F.: 52.84 mm

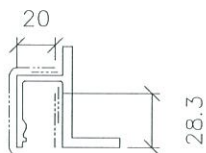


模號: X85606  
名稱: 玻璃骨橫  
合金狀態: 6063-T6  
重量: 1.568 KG/M  
V.F.: 100.23mm

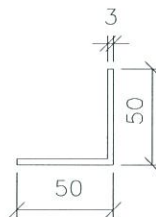


模號: 榮陽ME0001961  
名稱: 50\*50\*3鋁角  
合金狀態: 6063-T5  
重量: 0.788 KG/M  
V.F.: 0 mm

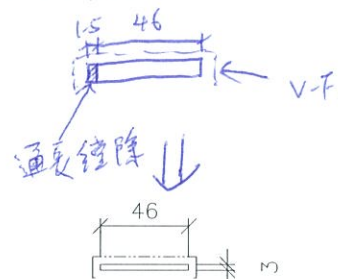


模號: ME0002318  
名稱: 46\*3鋁巴 (用47.5\*3mm鋁巴削)  
合金狀態: 6063-T5  
重量: 0.37 KG/M  
V.F.: 98.00 mm

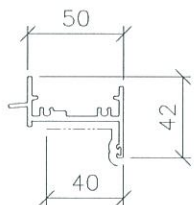


模號: X846390  
名稱: 百叶頂橫  
合金狀態: 6063-T6  
重量: 0.93 KG/M  
V.F.: 65.57 mm

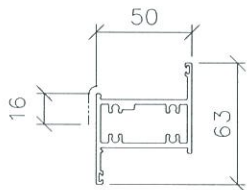


模號: X846100  
名稱: 百叶底橫  
合金狀態: 6063-T5  
重量: 1.44 KG/M  
V.F.: 18.00 mm

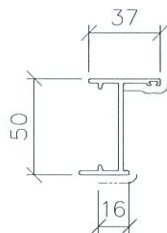

模號: X846370  
名稱: 百叶骨企  
合金狀態: 6063-T5  
重量: 0.73 KG/M  
V.F.: 46.45 mm

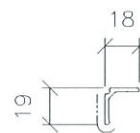

模號: X844890  
名稱: 百叶頂橫配料  
合金狀態: 6063-T5  
重量: 0.19 KG/M  
V.F.: 17.50 mm

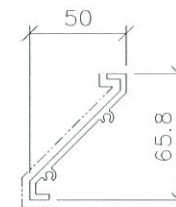

模號: X843331  
名稱: 百叶片  
合金狀態: 6063-T5  
重量: 0.90 KG/M  
V.F.: 102.23mm