

工程指示 / 要求簡箋(E.I.)

工程指示編號：EI / 1722 / 21 修改版次：A

工程編號：J851

工程名稱：青衣明翹匯

工程項目：廠用鋁料 BM(柵格位置)

收件人：生統

發件人：Yancy Chen

日期：17/05/2021

要求提供 / 確認 事項：

- | | | |
|------------------------------------|-------------------------------------|-------------------------------|
| <input type="checkbox"/> 初步鋁料 B.M. | <input type="checkbox"/> 加工拆圖，然後生產 | <input type="checkbox"/> 尺寸表 |
| <input type="checkbox"/> 正式鋁料 B.M. | <input type="checkbox"/> 技術上資料 / 指示 | <input type="checkbox"/> 報價 |
| <input type="checkbox"/> 配件 B.M. | <input type="checkbox"/> 樣辦或貨品說明書 | <input type="checkbox"/> 分判合約 |
| <input type="checkbox"/> 其他：_____ | | |

內容：

根據東莞廠 5 月 15 日微信，請按附件修改 BM 表補訂鋁料。(增加數量)

請在 20/5/2021 前完成上列要求。

附：

1+ 2 頁

以上項目為：

- 原合約工程包 原合約工程加 / 減賬 新工程報價

原因：-

分發東莞各部門：

- () 生產技術總監 連附件 () 技術部 連附件 () 生產部 連附件 () 機械設計部 連附件
- () 採購部 連附件 (✓) 生產統籌部 連附件
- () 質檢部 連附件 () 會計部 連附件 () 報關組 連附件 () 其他 _____ 連附件

分發香港各部門：

- () 行政部 連附件 () 會計部 連附件 () 統籌部 連附件 () 工程部地盤科文 連附件
- (✓) 採購部 連附件 () QS 部 連附件 () 維修部 連附件 () 其他 _____ 連附件

傳遞編號：

~~HK 1722/A~~

HK 1098/21

發件人簽署：



項目經理簽署：

YK
/A

星期六 上午 8:19



陈进华

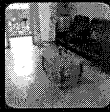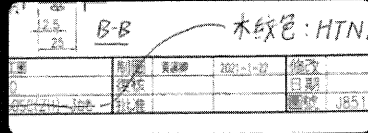

陈进华



陈进华

@美特細佬 (梁帥偉)
EI3021 用料 X85930 原来订料是 5.6M 白色料，现时又要改为木纹色，是否将原来订的白色料脱色做回木纹色加工？

星期六 上午 8:31



陈进华

EI3382;3362A 也是会欠如下几款料
X85787,X85790,X85706,X85707,X85807每款都欠 1支，无料可以用，需要加工都得重新订料。

星期六 上午 9:52



美特鋁制有限公司		工程號:	J-851	計算:	xiaoyb	日期:	2020/5/5	送呈:	施哥			
MIDI Aluminium Fabricator Ltd		地盤名稱:	青衣190	核對:	<i>(Signature)</i>	日期:	5/5-2020	副本:				
廠用鋁型材B.M.表		項目類別:	A/C格柵	批准:		日期:		此BM依據 2020-04-09施工圖計算				
BM編號: 851-WI-M01-F-AP08		A/C Code:		有顏色鋁料(Kg):	0	無顏色鋁料(Kg):	67872	V.F總面積(米 ²):	7084			
序號	修改標示	物料編號	鋁料名稱	顏色	合金狀態	長度 (mm)	數量 (支)	重量 (Kg)	V.F (米 ²)	備注		
						實用	後備	Kg/M	總重量	米 ² /米 Total_VF		
1		X85704	格柵橫通	UCT534193SC-3	6063-T6	6000	2714	1.382	22803.0	149.230	2462.30	
2		X85705	40x50格柵橫通	UCT534193SC-3	6063-T6	6000	1112	1.220	8344.8	179.480	1227.64	
3		X85706	企料	UCT534193SC-3	6063-T6	5600	426	4.472	11019.0	279.480	688.64	
4		X85707	轉角企料	UCT534193SC-3	6063-T6	5600	95	4.608	2528.9	319.230	175.19	
5		X85807	格柵玉巴	UCT534193SC-3	6063-T6	5600	358	0.584	1210.0	80.960	167.75	
6		X85808	格柵玉巴	UCT534193SC-3	6063-T6	5600	413	0.926	2229.8	122.960	296.09	
7		PE00E3006	150x50x3鋁通	UCT534193SC-3	6063-T6	5600	12	3.140	246.176			
8		由PE00E3006	割出后噴塗	UCT534193SC-3	6063-T6	5600	6			139.000	5.45	
9		由PE00E3006	割出后噴塗	UCT534193SC-3	6063-T6	5600	6			215.000	8.43	
10		由PE00E3006	割出后噴塗	UCT534193SC-3	6063-T6	5600	6			227.000	8.90	
11		由PE00E3006	割出后噴塗	UCT534193SC-3	6063-T6	5600	6			237.000	9.29	
1		X85704	格柵橫通	TUC43350SC(ZH)-3	6063-T6	6000	1024	1.382	8706.6	149.230	940.15	
2		X85705	40x50格柵橫通	TUC43350SC(ZH)-3	6063-T6	6000	477	1.220	3586.8	179.480	527.67	
3	A	X85706	企料	TUC43350SC(ZH)-3	6063-T6	5600	185	4.472	4758.2	279.480	297.37	
4	A	X85707	轉角企料	TUC43350SC(ZH)-3	6063-T6	5600	35	4.608	929.0	319.230	64.36	
5	A	X85807	格柵玉巴	TUC43350SC(ZH)-3	6063-T6	5600	194	0.584	654.1	80.960	90.68	
6		X85808	格柵玉巴	TUC43350SC(ZH)-3	6063-T6	5600	161	0.926	855.6	122.960	113.62	

每款增加1支

→
→
→