



工程指示 / 要求簡箋(E.I.)

工程指示編號：EI / 1752 / 20 修改版次：C
 工程編號：J851 工程名稱：青衣明翹匯住宅
 工程項目：廠用鋁料 BM(幕牆用)
 收件人：生統 發件人：Leung Hin Wai 日期：19/05/2020

要求提供 / 確認 事項：

- | | | |
|------------------------------------|-------------------------------------|-------------------------------|
| <input type="checkbox"/> 初步鋁料 B.M. | <input type="checkbox"/> 加工拆圖，然後生產 | <input type="checkbox"/> 尺寸表 |
| <input type="checkbox"/> 正式鋁料 B.M. | <input type="checkbox"/> 技術上資料 / 指示 | <input type="checkbox"/> 報價 |
| <input type="checkbox"/> 配件 B.M. | <input type="checkbox"/> 樣辦或貨品說明書 | <input type="checkbox"/> 分判合約 |
| <input type="checkbox"/> 其他：_____ | | |

內容：

X84991 改成 X85476，X85003 改成 X85758。

此修改是按 Timmy 在 5 月 18 日因 BD Comment。

請在 30/05 前完成上列要求。

附：

1+4頁

以上項目為：

- 原合約工程包 原合約工程加 / 減賬 新工程報價

原因：-

分發東莞各部門：

- () 生產技術總監 連附件 () 技術部 連附件 () 生產部 連附件 () 機械設計部 連附件
 () 採購部 連附件 () 生產統籌部 連附件
 () 質檢部 連附件 () 會計部 連附件 () 報關組 連附件 () 其他 _____ 連附件

分發香港各部門：

- () 行政部 連附件 () 會計部 連附件 () 統籌部 連附件 () 工程部地盤科文(柄) 連附件
 採購部 連附件 () QS 部 連附件 () 維修部 連附件 () 其他 _____ 連附件

傳遞編號：

HK0872

發件人簽署：

項目經理簽署：

(Handwritten signatures)

美特鋁制有限公司 MIDI Aluminium Fabricator Ltd. 廠用鋁型材B.M.表		工程號: J-851 地盤名稱: 青衣190 項目類別: 單元幕牆(全單)+VMU		計算: xiaoyb 核對: <i>AP</i> 批准:		日期: 21/4/2020 日期: 27/4 日期:		送呈: 施哥 副本: 此BM依據 2020-04-08幕牆施工圖計算						
BM編號: 851-WI-M01-F-AP02		A/C Code:		有顏色鋁料(Kg): 87731		無顏色鋁料(Kg):		V.F.總面積(米²): 7322						
序號	修改標示	物料編號	鋁料名稱	顏色	合金狀態	長度 (mm)	數量 (支)		重量(Kgs)		V.F.(米²)		備注	
							實用	後備	Kg/M	總重量	米²/米	Total V.F.		
33		X85756	大擋边	UCT534193SC-3	6063-T6	6000	570	20	590	0.221	782.3	107.000	378.78	Dark Grey
34		X85757	小擋边	UCT534193SC-3	6063-T6	6000	768	22	790	0.182	862.7	88.000	417.12	Dark Grey
35		X85742	橫外盖(穿胶条)	UCT534193SC-3	6063-T6	6000	453	17	470	0.876	2470.3	108.450	305.83	Dark Grey
36		X85743	橫外盖(不穿胶条)	UCT534193SC-3	6063-T6	6000	438	17	455	0.837	2285.0	84.000	229.32	Dark Grey
37		X85744	死牆位玻璃骨	UCT534193SC-3	6063-T6	6000	183	7	190	0.834	950.8	60.000	68.40	Dark Grey
38		X85745	死牆位反拍线	UCT534193SC-3	6063-T6	6000	191	9	200	1.500	1800.0	101.000	121.20	Dark Grey
39		X85748	見光位反拍线	UCT534193SC-3	6063-T6	6000	236	8	244	1.182	1571.8	105.000	139.63	Dark Grey
40		X84504	拉巴	UCT534193SC-3	6063-T5	6000	183	7	190	1.182	1347.5	22.000	25.08	Dark Grey
41	C	X84991	窗室內拦河	UCT534193SC-3	6063-T6	6000	59	1	60	0.576	207.4	81.000	29.16	Dark Grey
42	C	X85003	窗室內转角拦河	UCT534193SC-3	6063-T6	6000	3	0	3	0.874	15.7	116.000	2.09	Dark Grey

↑↑

X85476





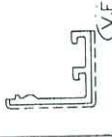

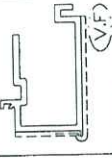



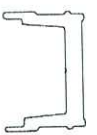








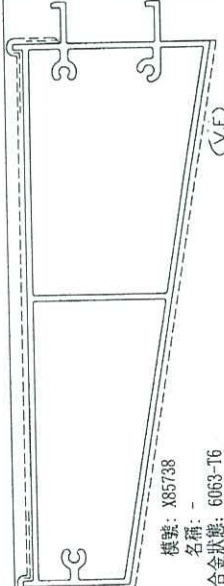




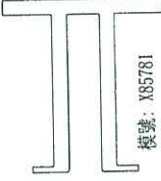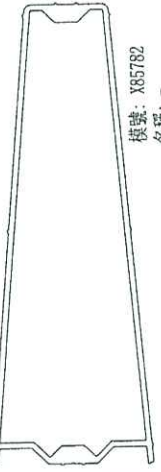


X85758

BM編號: 851-WI-M01-F-AP06		廠用鋁型材B.M.表		A/C Code:		項目類別:		單元幕牆(PMU)		批准:		日期:		重量(Kg):		V.F.總面積(米²):		備註	
序號	修改標示	物料編號	鋁料名稱	顏色	合金狀態	長度(mm)	數量(支)	實用量	後備	總數	Kg/M	總重量	V.F.米²/米	Total V.F	重量(Kg)	V.F.總面積(米²):			備註
1		X85719	單元梗公料	UCT534193SC-3	6063-T6	3600	6	6	1	7	5.393	135.9	257.700	6.49	135.9	257.700	Dark Grey		
2		X85720	單元梗母料	UCT534193SC-3	6063-T6	3600	6	6	1	7	4.814	121.3	220.600	5.56	121.3	220.600	Dark Grey		
3		X85721	單元生公料	UCT534193SC-3	6063-T6	3600	4	4	1	5	5.018	90.3	285.300	5.14	90.3	285.300	Dark Grey		
4		X85722	單元生母料	UCT534193SC-3	6063-T6	3600	4	4	1	5	4.180	75.2	248.000	4.46	75.2	248.000	Dark Grey		
5		X85723	單元轉角公料	UCT534193SC-3	6063-T6	3600	3	3	1	4	7.128	102.6	311.000	4.48	102.6	311.000	Dark Grey		
6		X85724	單元轉角母料	UCT534193SC-3	6063-T6	3600	3	3	1	4	6.312	90.9	265.300	3.82	90.9	265.300	Dark Grey		
7		X85725	梗边料	UCT534193SC-3	6063-T6	3600	3	3	1	4	5.967	85.9	371.000	5.34	85.9	371.000	Dark Grey		
8		X85726	生边料	UCT534193SC-3	6063-T6	3600	2	2	1	3	5.521	59.6	465.800	5.03	59.6	465.800	Dark Grey		
9		X85727	轉角梗拍线	UCT534193SC-3	6063-T6	5450	3	3	1	4	3.738	81.5	305.000	6.65	81.5	305.000	Dark Grey		
10		X85728	轉角生拍线	UCT534193SC-3	6063-T6	6000	1	1	1	1	3.092	18.6	267.000	1.60	18.6	267.000	Dark Grey		
11		X85730	單元底橫	UCT534193SC-3	6063-T6	6000	4	4	1	5	5.716	171.5	252.200	7.57	171.5	252.200	Dark Grey		
12		X85731	單元頂橫	UCT534193SC-3	6063-T6	6000	5	5	1	6	6.215	223.7	511.700	18.42	223.7	511.700	Dark Grey		
13		X85732	梗中橫	UCT534193SC-3	6063-T6	6000	3	3	1	4	6.437	154.5	537.000	12.89	154.5	537.000	Dark Grey		
14		X85733	上梗下生中橫	UCT534193SC-3	6063-T6	6100	1	1	1	1	5.905	36.0	541.000	3.30	36.0	541.000	Dark Grey		
15		X85734	生底橫	UCT534193SC-3	6063-T6	6100	1	1	1	1	5.183	31.6	499.000	3.04	31.6	499.000	Dark Grey		
16		X85736	梗中橫(太陽擋)	UCT534193SC-3	6063-T6	6000	1	1	1	1	9.272	55.632	745.000	4.47	55.632	745.000	Dark Grey		
17		X85737	單元頂橫(太陽擋)	UCT534193SC-3	6063-T6	6000	1	1	1	1	12.229	73.4	755.000	4.53	73.4	755.000	Dark Grey		
18		X85738	橫外飾线	EC-DG-Y333632RY	6063-T6	6000	1	1	1	2	7.696	92.4	663.000	7.96	92.4	663.000	Sandy Brown		
19		X85740	窗玉企	UCT534193SC-3	6063-T6	6100	2	2	1	2	1.519	18.5	310.000	3.78	18.5	310.000	Dark Grey		
20		X85741	窗玉企	UCT534193SC-3	6063-T6	6000	2	2	1	3	1.110	20.0	219.000	3.94	20.0	219.000	Dark Grey		
21		X85783	仔窗玉企	UCT534193SC-3	6063-T6	6000	1	1	1	2	1.150	13.8	219.000	2.63	13.8	219.000	Dark Grey		
22		X85756	大挡边	UCT534193SC-3	6063-T6	6000	10	10	1	11	0.221	14.6	107.000	7.06	14.6	107.000	Dark Grey		
23		X85757	小挡边	UCT534193SC-3	6063-T6	6000	8	8	1	9	0.182	9.8	88.000	4.75	9.8	88.000	Dark Grey		
24		X85742	橫外盖(穿胶条)	UCT534193SC-3	6063-T6	6000	12	12	1	13	0.876	68.3	108.450	8.46	68.3	108.450	Dark Grey		
25		X85743	橫外盖(不穿胶条)	UCT534193SC-3	6063-T6	6000	13	13	1	14	0.837	70.3	84.000	7.06	70.3	84.000	Dark Grey		
26		X85744	死墙位玻璃骨	UCT534193SC-3	6063-T6	6000	8	8	1	9	0.834	45.0	60.000	3.24	45.0	60.000	Dark Grey		
27		X85745	死墙位反拍线	UCT534193SC-3	6063-T6	6000	3	3	1	4	1.500	36.0	101.000	2.42	36.0	101.000	Dark Grey		
28		X85748	见光位反拍线	UCT534193SC-3	6063-T6	5450	2	2	1	3	1.182	19.3	105.000	1.72	19.3	105.000	Dark Grey		
29		X84504	拉巴	UCT534193SC-3	6063-T5	6000	2	2	1	2	1.182	14.2	22.000	0.26	14.2	22.000	Dark Grey		
30		X84991	窗室内拦河	UCT534193SC-3	6063-T6	6000	1	1	1	1	0.576	3.5	81.000	0.49	3.5	81.000	Dark Grey		
31		X85003	窗室内转角拦河	UCT534193SC-3	6063-T6	6000	1	1	1	1	0.874	5.2	116.000	0.70	5.2	116.000	Dark Grey		

X 85758

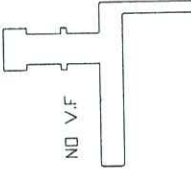

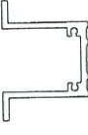J851单元幕墙型材VF示意图

 <p>模號: X85738 名稱: - 合金狀態: 6063-T6 重量: 7.696KG/M V.F.: 663mm</p>	 <p>模號: X85740 名稱: - 合金狀態: 6063-T6 重量: 1.519KG/M V.F.: 310.23mm</p>	 <p>模號: X85741 名稱: - 合金狀態: 6063-T6 重量: 1.11KG/M V.F.: 219.22mm</p>	 <p>模號: X85742 名稱: - 合金狀態: 6063-T6 重量: 0.876KG/M V.F.: 108.45mm</p>	 <p>模號: X85743 名稱: - 合金狀態: 6063-T6 重量: 0.837KG/M V.F.: 83.70mm</p>	 <p>模號: X85744 名稱: - 合金狀態: 6063-T6 重量: 0.834KG/M V.F.: 59.66mm</p>	 <p>模號: X85745 名稱: - 合金狀態: 6063-T6 重量: 1.50KG/M V.F.: 101.18mm</p>	 <p>模號: X85748 名稱: - 合金狀態: 6063-T6 重量: 1.182KG/M V.F.: 105.17mm</p>	 <p>模號: X85750 名稱: - 合金狀態: 6061-T6 重量: 7.246KG/M V.F.: -</p>
 <p>模號: X85751 名稱: - 合金狀態: 6063-T6 重量: 0.192KG/M V.F.: -</p>	 <p>模號: X85752 名稱: - 合金狀態: 6061-T6 重量: 2.253KG/M V.F.: -</p>	 <p>模號: X85756 名稱: - 合金狀態: 6063-T6 重量: 0.221KG/M V.F.: 107.25mm</p>	 <p>模號: X85757 名稱: - 合金狀態: 6063-T6 重量: 0.182KG/M V.F.: 88.25mm</p>	 <p>模號: X85781 名稱: - 合金狀態: 6061-T6 重量: 5.531KG/M V.F.: -</p>	 <p>模號: X85782 名稱: - 合金狀態: 6063-T6 重量: 5.539KG/M V.F.: -</p>	 <p>模號: X85783 名稱: - 合金狀態: 6063-T6 重量: 1.150KG/M V.F.: 218.97mm</p>	 <p>模號: X85784 名稱: - 合金狀態: 6063-T6 重量: 0.383KG/M V.F.: -</p>	 <p>模號: X85218 名稱: - 合金狀態: 6063-T6 重量: 0.28KG/M V.F.: -</p>
 <p>模號: X85443 名稱: - 合金狀態: 6061-T6 重量: 0.902KG/M V.F.: -</p>	 <p>模號: X85444 名稱: - 合金狀態: 6061-T6 重量: 1.144KG/M V.F.: -</p>	 <p>模號: X85459 名稱: - 合金狀態: 6061-T6 重量: 13.438KG/M V.F.: -</p>	 <p>模號: X85461 名稱: - 合金狀態: 6061-T6 重量: 5.816KG/M V.F.: -</p>	 <p>模號: X85476 名稱: - 合金狀態: 6063-T6 重量: 0.576KG/M V.F.: 80-83mm</p>	 <p>模號: X85493 名稱: - 合金狀態: 6063-T6 重量: 0.874KG/M V.F.: 116-97mm</p>	 <p>模號: X85349 名稱: - 合金狀態: 6063-T6 重量: 1.386KG/M V.F.: -</p>	 <p>模號: X85758 名稱: - 合金狀態: 6063-T6 重量: 0.874KG/M V.F.: 116-97mm</p>	 <p>模號: X85758 名稱: - 合金狀態: 6063-T6 重量: 0.874KG/M V.F.: 116-97mm</p>

54.66 / 84.44 / 1.371

0.609

V.F.

