



## 工程指示 / 要求簡箋(E.I.)

工程指示編號：EI / 1752 / 21 修改版次：I

工程編號：J851

工程名稱：青衣明翹匯

工程項目：廠用鋁料 BM(幕牆位置)

收件人：生統

發件人：Yancy Chen

日期：18/05/2021

要求提供 / 確認 事項：

- |                                    |                                     |                               |
|------------------------------------|-------------------------------------|-------------------------------|
| <input type="checkbox"/> 初步鋁料 B.M. | <input type="checkbox"/> 加工拆圖，然後生產  | <input type="checkbox"/> 尺寸表  |
| <input type="checkbox"/> 正式鋁料 B.M. | <input type="checkbox"/> 技術上資料 / 指示 | <input type="checkbox"/> 報價   |
| <input type="checkbox"/> 配件 B.M.   | <input type="checkbox"/> 樣辦或貨品說明書   | <input type="checkbox"/> 分判合約 |
| <input type="checkbox"/> 其他：_____  |                                     |                               |

內容：

根據東莞廠 5 月 10 日微信，請按附件修改 BM 表補訂鋁料。(序號 30 增加數量)

請在 25/5/2021 前完成上列要求。

附：

1+ 2 頁

以上項目為：

- |                                 |                                      |                                |
|---------------------------------|--------------------------------------|--------------------------------|
| <input type="checkbox"/> 原合約工程包 | <input type="checkbox"/> 原合約工程加 / 減賬 | <input type="checkbox"/> 新工程報價 |
|---------------------------------|--------------------------------------|--------------------------------|

原因：-

分發東莞各部門：

- |                                                              |                                                                                   |                                                           |                                                                |
|--------------------------------------------------------------|-----------------------------------------------------------------------------------|-----------------------------------------------------------|----------------------------------------------------------------|
| <input type="checkbox"/> 生產技術總監 <input type="checkbox"/> 連附件 | <input checked="" type="checkbox"/> 技術部 <input checked="" type="checkbox"/> 連附件   | <input type="checkbox"/> 生產部 <input type="checkbox"/> 連附件 | <input type="checkbox"/> 機械設計部 <input type="checkbox"/> 連附件    |
| <input type="checkbox"/> 採購部 <input type="checkbox"/> 連附件    | <input checked="" type="checkbox"/> 生產統籌部 <input checked="" type="checkbox"/> 連附件 |                                                           |                                                                |
| <input type="checkbox"/> 質檢部 <input type="checkbox"/> 連附件    | <input type="checkbox"/> 會計部 <input type="checkbox"/> 連附件                         | <input type="checkbox"/> 報關組 <input type="checkbox"/> 連附件 | <input type="checkbox"/> 其他 _____ <input type="checkbox"/> 連附件 |

分發香港各部門：

- |                                                                      |                                                            |                                                           |                                                                |
|----------------------------------------------------------------------|------------------------------------------------------------|-----------------------------------------------------------|----------------------------------------------------------------|
| <input type="checkbox"/> 行政部 <input type="checkbox"/> 連附件            | <input type="checkbox"/> 會計部 <input type="checkbox"/> 連附件  | <input type="checkbox"/> 統籌部 <input type="checkbox"/> 連附件 | <input type="checkbox"/> 工程部地盤科文 <input type="checkbox"/> 連附件  |
| <input checked="" type="checkbox"/> 採購部 <input type="checkbox"/> 連附件 | <input type="checkbox"/> QS 部 <input type="checkbox"/> 連附件 | <input type="checkbox"/> 維修部 <input type="checkbox"/> 連附件 | <input type="checkbox"/> 其他 _____ <input type="checkbox"/> 連附件 |

傳遞編號：

HK 1112 / 21

發件人簽署：

項目經理簽署：

美特鋁制有限公司		工程號:	J-851	計算:	xiaoyb	日期:	21/4/2020	送呈:	施哥					
MIDI Aluminium Fabricator Ltd.		地盤名稱:	青衣190	校對:		日期:		副本:						
廠用鋁型材B.M.表		項目類別:	單元幕牆(全單)+VMU	批准:		日期:		此BM依據 2020-04-08幕牆施工圖計算						
BM編號: 851-WI-M01-F-APP03		A/C Code:		有顏色鋁料(Kg):	61109	無顏色鋁料(Kg):		V.F.總面積(米²):	4998					
序號	修改標示	物料編號	鋁料名稱	顏色	合金狀態	長度 (mm)	數量 (支)			重量(Kg)		V.F. (米²)	備注	
							實用	後備	總數	Kg/M	總重量			
1		X85719	單元梗公料	TUC43350SC(ZH)-3	6063-T6	5000	43	2	45	5.393	1213.4	257.700	57.98	WHITE
2		X85719	單元梗公料	TUC43350SC(ZH)-3	6063-T6	3250	236	7	243	5.393	4259.1	257.700	203.52	WHITE
3		X85720	單元梗母料	TUC43350SC(ZH)-3	6063-T6	5000	43	2	45	4.814	1083.2	220.600	49.64	WHITE
4		X85720	單元梗母料	TUC43350SC(ZH)-3	6063-T6	3250	236	7	243	4.814	3801.9	220.600	174.22	WHITE
5		X85721	單元生公料	TUC43350SC(ZH)-3	6063-T6	3950	30	1	31	5.018	614.5	285.300	34.93	WHITE
6		X85721	單元生公料	TUC43350SC(ZH)-3	6063-T6	3250	157	5	162	5.018	2642.0	285.300	150.21	WHITE
7		X85722	單元生母料	TUC43350SC(ZH)-3	6063-T6	3950	30	1	31	4.180	511.8	248.000	30.37	WHITE
8		X85722	單元生母料	TUC43350SC(ZH)-3	6063-T6	3250	157	5	162	4.180	2200.8	248.000	130.57	WHITE
9		X85723	單元轉角公料	TUC43350SC(ZH)-3	6063-T6	3950	4	2	6	7.128	168.9	311.000	7.37	WHITE
10	F	X85723	單元轉角公料	TUC43350SC(ZH)-3	6063-T6	3250	29		29	7.128	671.8	311.000	29.31	WHITE
11		X85724	單元轉角母料	TUC43350SC(ZH)-3	6063-T6	3950	4	2	6	6.312	149.6	265.300	6.29	WHITE
12	F	X85724	單元轉角母料	TUC43350SC(ZH)-3	6063-T6	3250	29		29	6.312	594.9	265.300	25.00	WHITE
13		X85725	梗邊料	TUC43350SC(ZH)-3	6063-T6	5000	19	2	21	5.967	626.5	371.000	38.96	WHITE
14	F	X85725	梗邊料	TUC43350SC(ZH)-3	6063-T6	3250	55		55	5.967	1066.6	371.000	66.32	WHITE
15		X85726	生邊料	TUC43350SC(ZH)-3	6063-T6	3950	54	2	56	5.521	1221.2	465.800	103.03	WHITE
16		X85726	生邊料	TUC43350SC(ZH)-3	6063-T6	3250	419	11	430	5.521	7715.6	465.800	650.96	WHITE
17	F	X85727	轉角梗拍線	TUC43350SC(ZH)-3	6063-T6	5450	57	1	58	3.738	1181.6	305.000	96.41	WHITE
18	F	X85728	轉角生拍線	TUC43350SC(ZH)-3	6063-T6	6000	10	1	11	3.092	204.1	267.000	17.62	WHITE
19		X85729	企飾線	TUC43350SC(ZH)-3	6063-T6	5000	5	1	6	8.737	262.1	619.200	18.58	WHITE
20		X85729	企飾線	TUC43350SC(ZH)-3	6063-T6	4000	15		15	8.737	524.2	619.200	37.15	WHITE
21		X85729	企飾線	TUC43350SC(ZH)-3	6063-T6	3250	130	4	134	8.737	3805.0	619.200	269.66	WHITE
22		X85730	單元底橫	TUC43350SC(ZH)-3	6063-T6	6000	111	4	115	5.716	3944.0	252.200	174.02	WHITE
23		X85731	單元頂橫	TUC43350SC(ZH)-3	6063-T6	6000	119	4	123	6.215	4586.7	511.700	377.63	WHITE
24		X85732	梗中橫	TUC43350SC(ZH)-3	6063-T6	6000	51	2	53	6.437	2047.0	537.000	170.77	WHITE
25		X85733	上梗下生中橫	TUC43350SC(ZH)-3	6063-T6	6100	46	1	47	5.905	1693.0	541.000	155.10	WHITE
26		X85734	生底橫	TUC43350SC(ZH)-3	6063-T6	6100	49	1	50	5.183	1580.8	499.000	152.20	WHITE
27		X85735	生頂橫(太陽擋)	TUC43350SC(ZH)-3	6063-T6	6100	4	1	5	8.734	266.4	654.000	19.95	WHITE
28		X85736	梗中橫(太陽擋)	TUC43350SC(ZH)-3	6063-T6	6000	15	1	16	9.272	890.112	745.000	71.52	WHITE
29		X85737	單元頂橫(太陽擋)	TUC43350SC(ZH)-3	6063-T6	6000	3	1	4	12.229	293.5	755.000	18.12	WHITE
30		X85738	橫外飾線	TUC43350SC(ZH)-3	6063-T6	6000	46	1	47	7.696	1015.9	663.000	87.52	WHITE
31		X85740	窗玉橫	TUC43350SC(ZH)-3	6063-T6	6100	101	3	104	1.519	963.7	310.000	196.66	WHITE
32		X85741	窗玉企	TUC43350SC(ZH)-3	6063-T6	6000	205	5	210	1.110	1398.6	219.000	275.94	WHITE

增加25支

2021年5月10日 下午5:40



Sze 施慶煌

@黃瑛梅 @军佬 @邱秉安 @把根留住

煩請各位留意以下幕牆單元件  
室外橫飾綫 X85738 的顏色分佈  
如下:

1. 白色幕牆位置跟白色橫飾綫
2. 深灰色幕牆位置跟沙色橫飾綫



黃汉卿


好的，已经发给阿军了。其中两支可以长改短用，只需加工短的那两支即可 @陈瑞成

2021年5月10日 下午6:16

請看下圖修改，會出EI作紀錄



黃瑛梅：@美特細佬 (梁帥偉) 请复核下图纸，尺寸有误，谢谢！

 

Input field for text or voice recording

