



工程指示 / 要求簡箋(E.I.)

工程指示編號：EI/2432 修改版次：A  
 工程編號：J851 工程名稱：青衣 明翹匯  
 工程項目：暫停開模(欄河位置)  
 收件人：羅小姐 發件人：Leung Hin Wai 日期：18/9-2020

要求提供 / 確認 事項：

- |                                    |                                     |                               |
|------------------------------------|-------------------------------------|-------------------------------|
| <input type="checkbox"/> 初步鋁料 B.M. | <input type="checkbox"/> 加工拆圖，然後生產  | <input type="checkbox"/> 尺寸表  |
| <input type="checkbox"/> 正式鋁料 B.M. | <input type="checkbox"/> 技術上資料 / 指示 | <input type="checkbox"/> 報價   |
| <input type="checkbox"/> 配件 B.M.   | <input type="checkbox"/> 樣辦或貨品說明書   | <input type="checkbox"/> 分判合約 |
| <input type="checkbox"/> 其他：_____  |                                     |                               |

內容：

暫停開模。共 1 頁。

請在\_\_\_\_\_前完成上列要求。

附有關圖紙 / 文件： -

以上項目為：

- 原合約工程包                       原合約工程加 / 減限                       新工程報價

原因： - \_\_\_\_\_

分發東莞各部門：

- ( ) 生產技術總監  連附件    ( ) 技術部     連附件    ( ) 生產部     連附件    ( ) 機械設計部  連附件  
 ( ) 採購部     連附件    ( / ) 生產統籌部  連附件  
 ( / ) 質檢部     連附件    ( ) 會計部     連附件    ( ) 報關組     連附件    ( ) 其他 \_\_\_\_\_  連附件

分發香港各部門：

- ( ) 行政部  連附件    ( ) 會計部  連附件    ( ) 統籌部  連附件    ( ) 工程部地盤科文     連附件  
 ( ) 採購部  連附件    ( ) QS 部     連附件    ( ) 維修部  連附件    ( ) 其他 \_\_\_\_\_  連附件


傳遞編號：

HIR 2133


發件人簽署：

項目經理簽署：

CUSTOMER	HONGKONG CO.	CUSTOMER APPROVAL	CUST PART NO.	X85919
			SECTION NO.	LH0091557

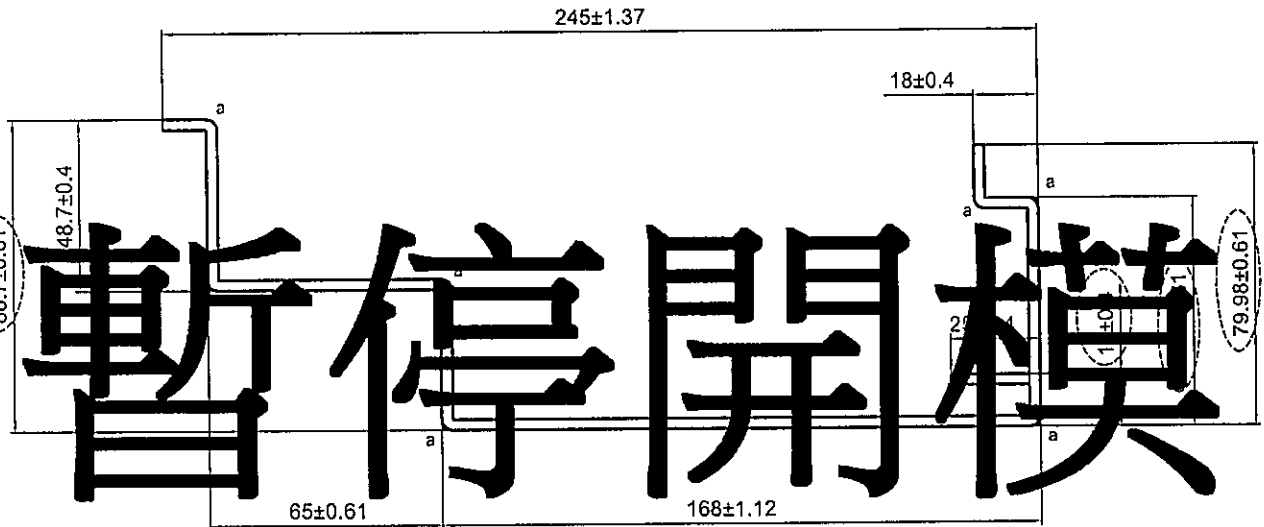

美特鋁質有限公司	
承認圖面	<i>[Signature]</i>
日期	15/9

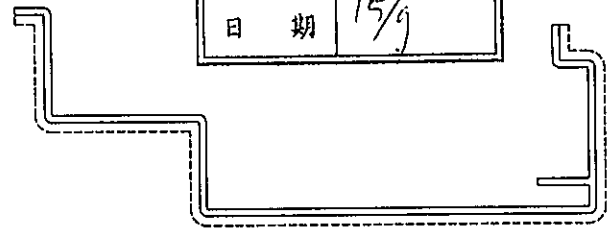

V.F

SCALE 1:3

a=R3

备注：没有配合型号！

SIGNATURE GRADEING	HIGH SIGNATURE GRADEING	C.C.DIA(MM)	Ø 259.65		喷涂收费周长(mm):		530.65		
AREA (SQ MM)	1320.56	UNSPECIFIED THICKNESS	3±0.25	PERIMETER (MM)	884.41	STANDARD	BS EN755	SCALE	1:2
MASS (KG/M)	3.579	UNSPECIFIED CORNERS	R 0.3	SURFACE AREA	420.48	ALLOY	6063-T5	VERSION	B
COMPANY ISSUE		A	DRAWN	蔡晓婷	DATE	2020-09-10	APELLATION	-	PAGE OF
			STANDARDIZATION		DATE				
			TO SIGN	王添明	DATE				
			AUDITING		DATE				
MARKER	MODIFY	FILE NO	SIGNATURE	DATE	APPROV	DATE			



PANASIA ALUMINUM (CHINA) LIMITED