美 特 鋁 質 有 限 公 司
MIDI ALUMINIUM FABRICATOR LTD.

工程指示 / 要求簡箋(E.I.)

工程指示編號：EI / 2681　　修改版次：G
工程編號　：J851　　工程名稱　：青衣 明翹匯
工程項目　：單元件幕牆 地盤用鋁料加工圖
收件人　：生統　　發件人　：Leung Hin Wai　　日 期：3/12-2026

□要求提供 / □確認 事項 ：

( ) 初步鋁料 B.M.　( ) 加工拆圖，然後生產　( ) 尺寸表
( ) 正式鋁料 B.M.　( ) 技術上資料 / 指示　( ) 報價
( ) 配件 B.M.　( ) 樣辦或貨品說明書　( ) 分判合約
( ) 其他 ：_____

內容 ： 修改圖紙，此份修改圖紙由廠提供

因 EI/2475 已到 K 版，無法登記，此 EI/2681 為 EI/2475 修改版

請在 12月尾 前完成上列要求。

附：

以上項目為:

□ 原合約工程包　□ 原合約工程加 / 減賬　□ 新工程報價

原因：-

分發東莞各部門 ：

( )生產技術總監□連附件　(/)技術部　□連附件　( )生產部　□連附件　( )機械設計部□連附件
( )採購部　□連附件　( )生產統籌部□連附件
( )質檢部　□連附件　( )會計部　□連附件　( )報關組　□連附件　( )其他 _____□連附件

分發香港各部門 ：

( )行政部□連附件　( )會計部□連附件　( )統籌部□連附件　( )工程部地盤科文　□連附件
( )採購部□連附件　( )QS 部　□連附件　( )維修部□連附件　( )其他 _____□連附件

傳遞編號：HK2785　　發件人簽署：
項目經理簽署：

美特鋁質有限公司
MIDI Aluminium Fabricator Ltd.

工程號	J851	類別		物料號	-				
地盘	青衣190	制圖	W.E.X	2020-05-26	圖號	WGSLa-672.5H2-c1			
图纸名称	单元组装图	復核	-	-	數量	-			
材料	-	批准	-	-	單件重量	-	(KW)		

修改	A			採用	工廠	✓	地盤	
日期	25/11			材料颜色	-WHITE			

VIEW G

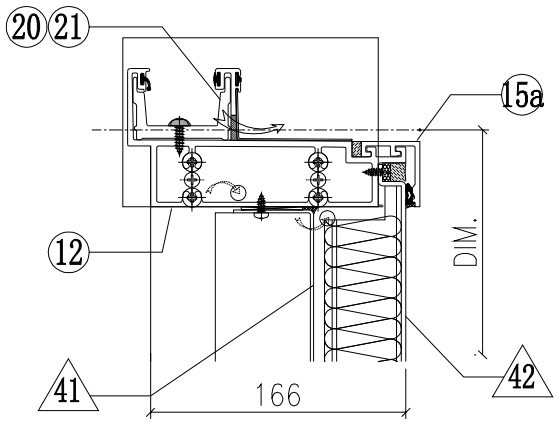

VIEW E

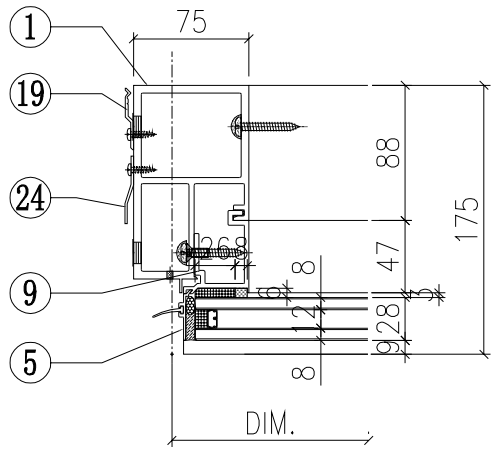

VIEW F

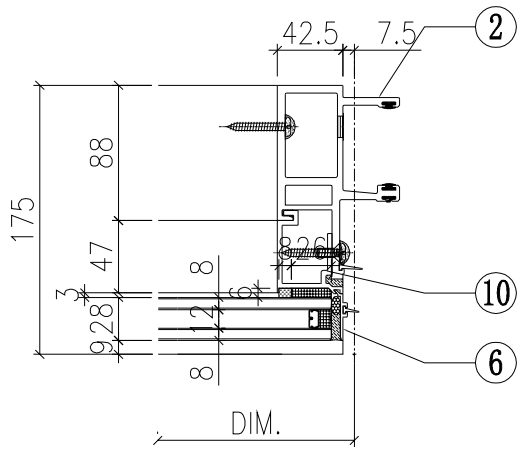

VIEW H

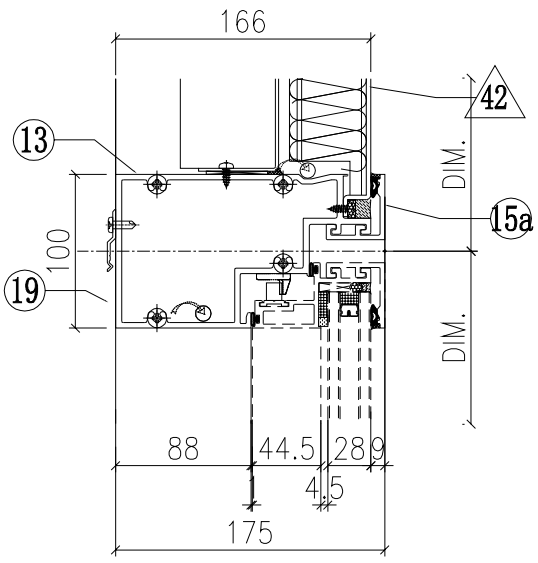

VIEW K

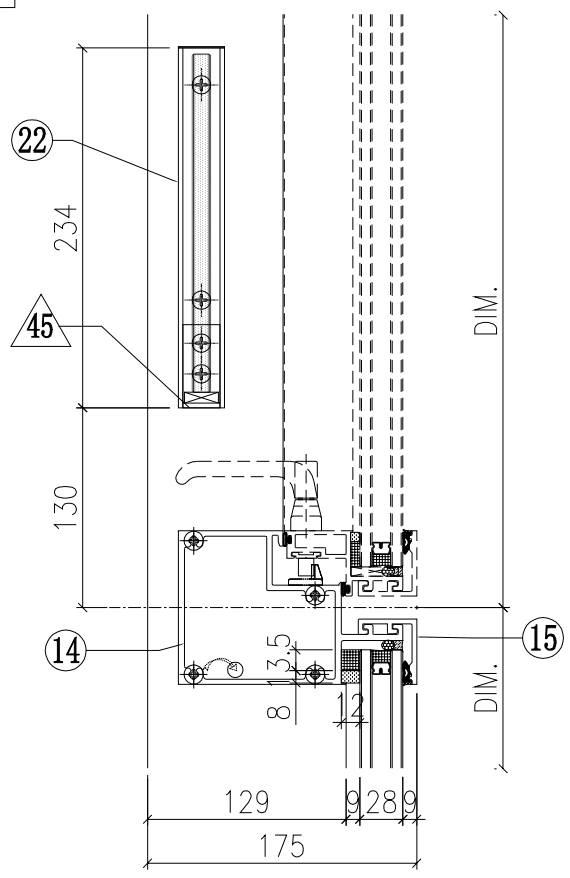

VIEW L

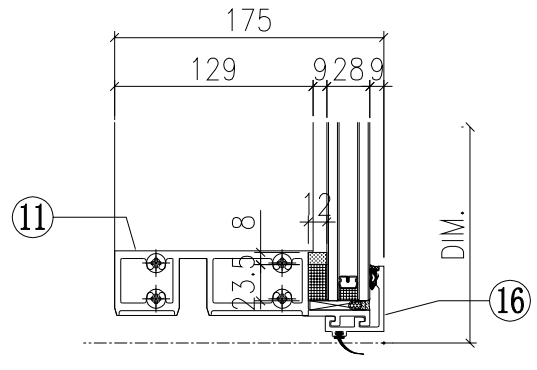

◇ OTHERS (ALUM. & G.M.S. PARTS)

ITEM	FAB. DWG NO.	LENGTH (mm)	QTY
41	BP-01-03C 568.5 x 776 (BACK PANEL)		1
42	AP-01W 3mm THK. ALUM. PLATE		1
43	AP-02 3mm THK. ALUM. PLATE		2
44			
45	AA-03W 3mm THK. ALUM. ANGLE	21	2
46	AP-06-01S 657.5 x 813 (ALUM. CLADDING)		1
47	AA-01A 15x20x3mm THK. ALUM. ANGLE	760	2
48	AP-03-16 1.5mm THK. ALUM. PLATE		1

依據EI/2681 C版修改，
原尺寸756，修改為689

○ ALUM. EXTRUSION

ITEM	FAB. DWG NO.	LENGTH (mm)	QTY
1	X85726-01LW	3120	1
2	X85721-01W	3120	1
3			1
4			
5	X85757-04-01W	756	1
6	X85757-03-01W	756	1
7	X85748-02LW	779	1
8	X85748-02RW	779	1
9	X85748-01LW	689	1
10	X85748-01RW	689	1
11	X85730-01L-01W	657.5	1
12	X85731-08LW	690	1
13	X85733-03LW	657.5	1
14	X85734-01L-01W	657.5	1
15	X85743-01-01W	657.5	1
15a	X85743-01-01G	657.5	2
16	X85742-01-01W	657.5	1
17	X85461-01L	200	1
18	X85461-01R	200	1
19	X85751-01	50	11
20	X85752-01	250	1
21	X85752-02L	200	1
22	X85476-01W	234	2
23	(窗玉)CW-SH01LW		1
24	X85751-03A	3020	1
25			
26			
27			
28			
29			
30			

Notes

1. ALL DIMENSION(S) STATED IN MILLMETRE
2. VIEW FROM OUTSIDE
3. GLASS
4. 2mm BACK PANEL
5. TOP HUNG WINDOW
6. SIDE HUNG WINDOW

UNIT NO. FORMAT

UNIT NO.
WGSLg-817.5H1-c1
T1-CW1-0102
ASSEMBLY NO.

WG-11B

美特鋁質有限公司
MIDI Aluminium Fabricator Ltd.

修改	A			採用	工廠	✓	地盤		
日期	25/11			材料颜色	WHITE				

工程號	J851	類別		物料號	-		
地盘	青衣190	制圖	W.E.X	2020-05-26	圖號	WGSRb-672.5H2-c2	
图纸名称	单元组装图	復核	-	-	數量	-	
材料	-	批准	-	-	單件重量	-	(KW)

VIEW G

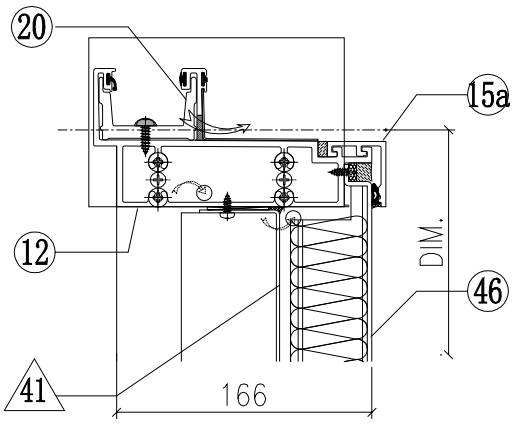

VIEW E

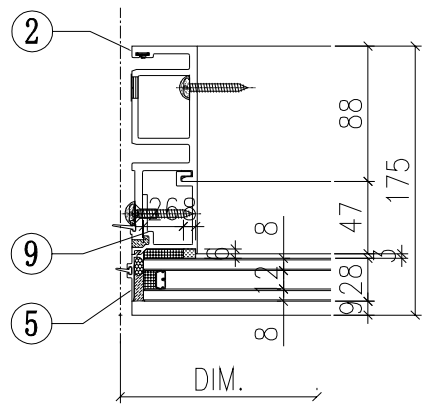

VIEW F

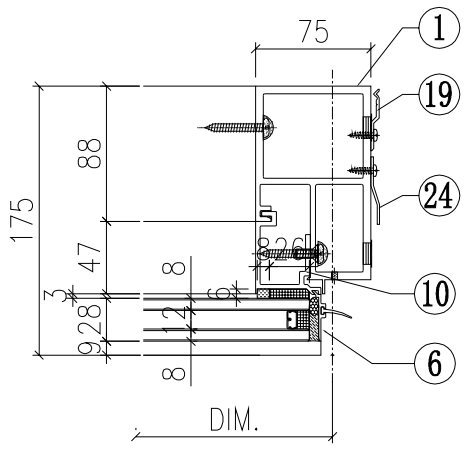

VIEW H

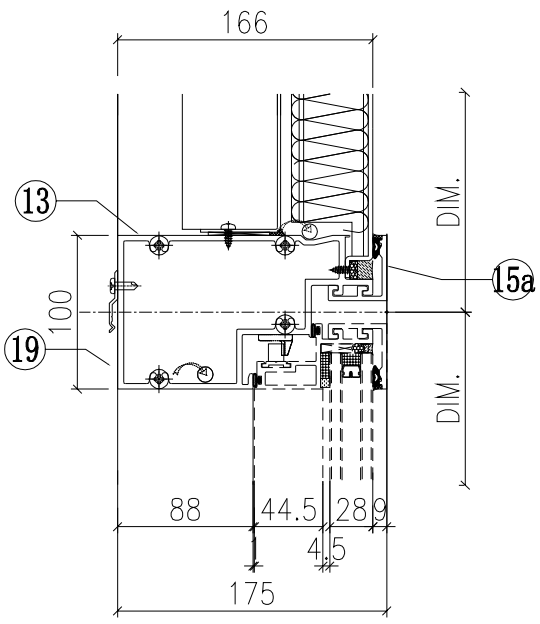

VIEW K

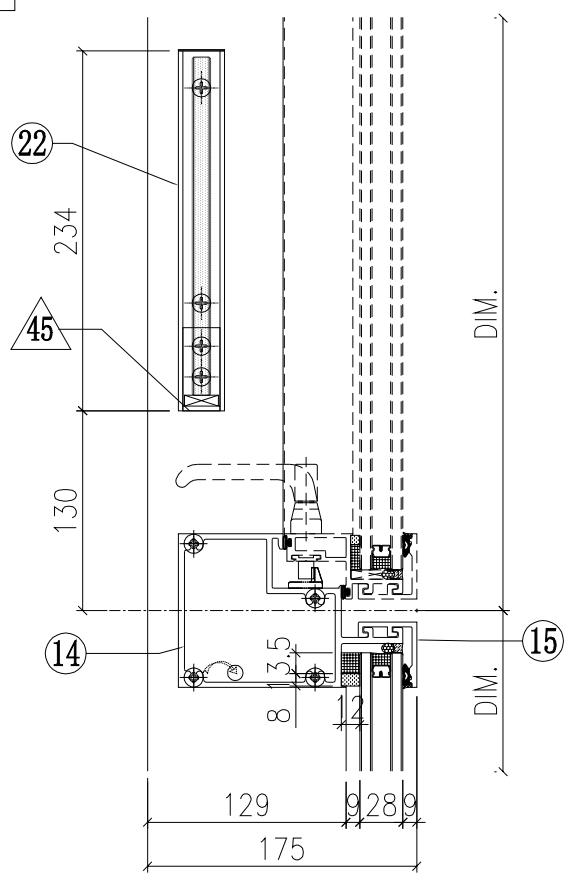

VIEW L

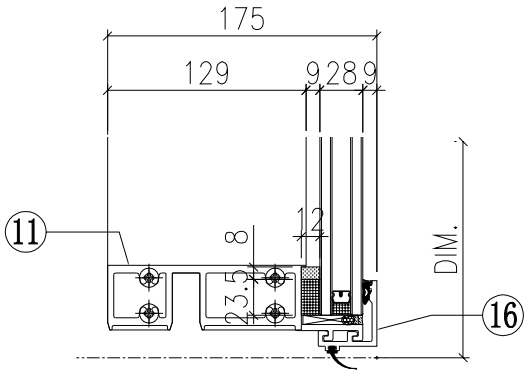

◇ OTHERS (ALUM. & G.M.S. PARTS)

ITEM	FAB. DWG NO.	LENGTH (mm)	QTY
41	BP-01-03C 568.5 x 776 (BACK PANEL)		1
42	AP-01W 3mm THK. ALUM. PLATE		1
43	AP-02 3mm THK. ALUM. PLATE		2
44			
45	AA-03W 3mm THK. ALUM. ANGLE	21	2
46	AP-06-01S 657.5 x 813 (ALUM. CLADDING)		1
47	AA-01A 15x20x3mm THK. ALUM. ANGLE	760	2
48	AP-03-16 1.5mm THK. ALUM. PLATE		1

依據EI/2681 C版修改，
原尺寸756，修改為689

◯ ALUM. EXTRUSION

ITEM	FAB. DWG NO.	LENGTH (mm)	QTY
1	X85726-01RW	3120	1
2	X85722-01W	3120	1
3			
4			
5	X85757-03-01W	756	1
6	X85757-04-01W	756	1
7	X85748-02LW	779	1
8	X85748-02RW	779	1
9	X85748-01LW	689	1
10	X85748-01RW	689	1
11	X85730-01R-01W	657.5	1
12	X85731-08RW	690	1
13	X85733-03RW	657.5	1
14	X85734-01R-01W	657.5	1
15	X85743-01-01W	657.5	1
15a	X85743-01-01G	657.5	2
16	X85742-01-01W	657.5	1
17	X85461-01L	200	1
18	X85461-01R	200	1
19	X85751-01	50	11
20	X85752-02R	200	1
21			
22	X85476-01W	234	2
23	(窗玉)CW-SH01RW		1
24	X85751-03A	3020	1
25			
26			
27			
28			
29			
30			

WG-12B

美特鋁質有限公司
MIDI Aluminium Fabricator Ltd.

工程號	J851	類別		物料號	-				
地盘	青衣190	制圖	W.E.X	2020-05-26	圖號	WGSLa-672.5H1-c1F			
图纸名称	单元组装图	復核	-	-	數量	-			
材料	-	批准	-	-	單件重量	-	(KW)		

修改	A			採用	工廠	✓	地盤
日期	25/11			材料颜色	Dark Grey		

VIEW G

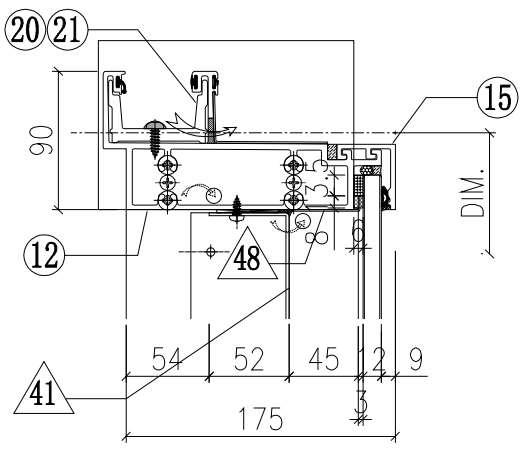

VIEW E

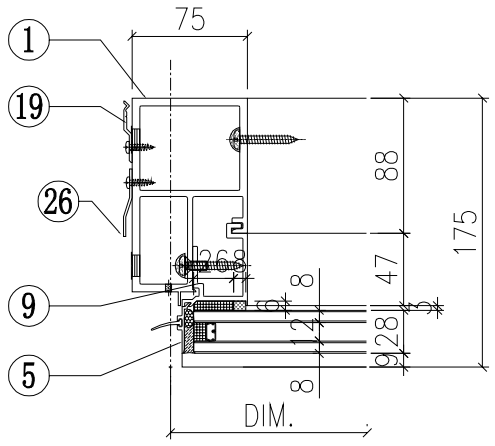

VIEW F

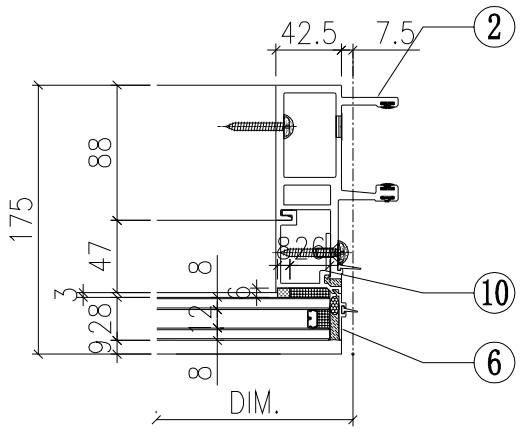

VIEW H

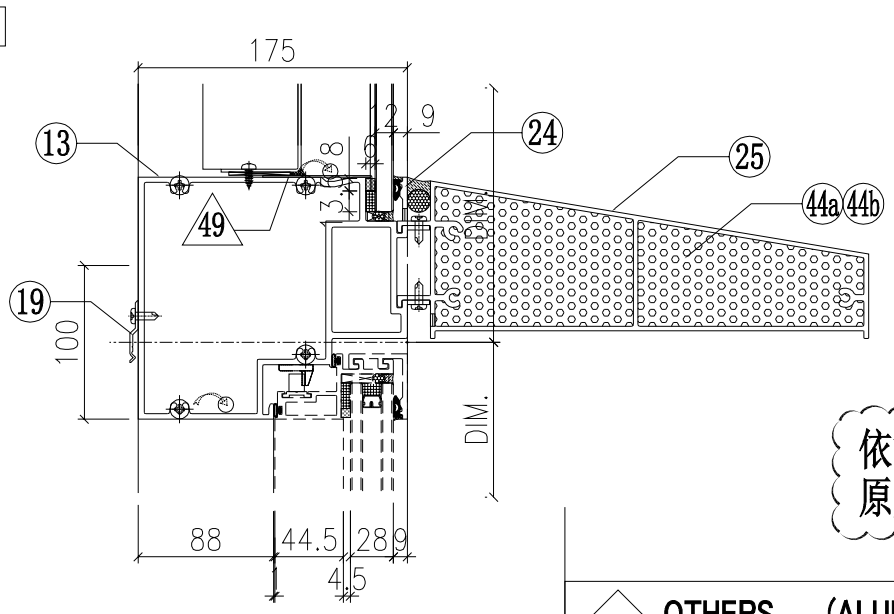

依據EI/2681 C版修改，
原尺寸756，修改為689

VIEW K

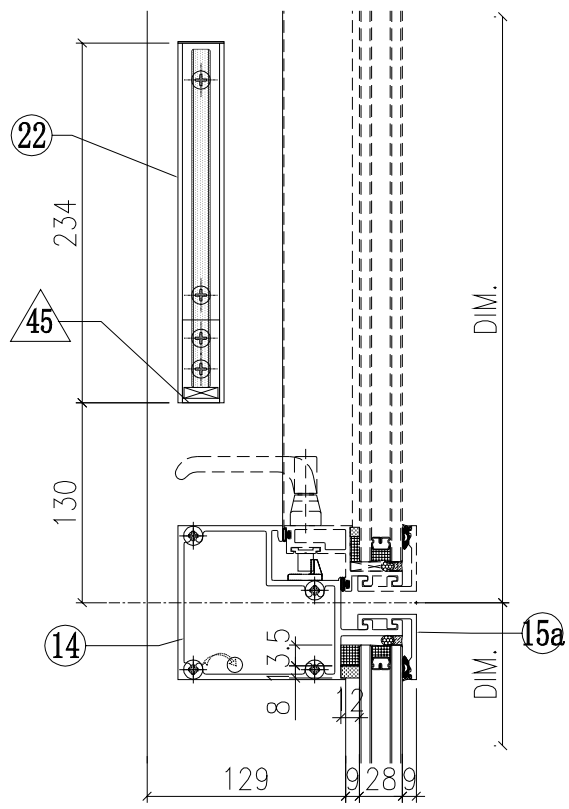

VIEW L

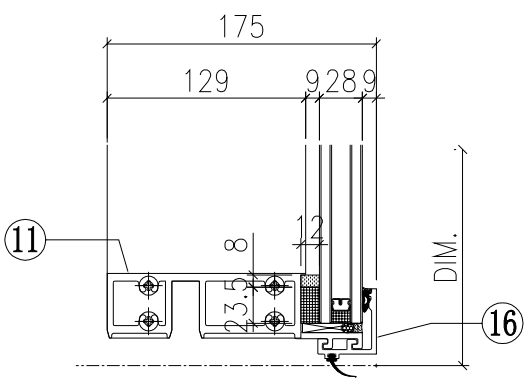

◇ OTHERS (ALUM. & G.M.S. PARTS)

ITEM	FAB. DWG NO.	LENGTH (mm)	QTY
41	BP-04-03G 568.5 x 718.5 (BACK PANEL)		1
42	AP-01W 3mm THK. ALUM. PLATE		1
43	AP-02 3mm THK. ALUM. PLATE		2
44a	AP-07LS 3mm THK. ALUM. PLATE		1
44b	AP-07RS 3mm THK. ALUM. PLATE		1
45	AA-03W 3mm THK. ALUM. ANGLE	21	2
46	AP-03-16 1.5mm THK. ALUM. PLATE		1
47a	AP-09L-2G 1mm THK. ALUM. PLATE	719.5	1
47b	AP-09R-2G 1mm THK. ALUM. PLATE	719.5	1
48	AP-10-T11G 1mm THK. ALUM. PLATE	590.5	1
49	AP-10-B11G 1mm THK. ALUM. PLATE	590.5	1

○ ALUM. EXTRUSION

ITEM	FAB. DWG NO.	LENGTH (mm)	QTY
1	X85726-03LW	3120	1
2	X85721-02W	3120	1
3	X85757-02-03G	778.5	1
4	X85757-01-03G	778.5	1
5	X85757-04-01W	756	1
6	X85757-03-01W	756	1
7	X85745-01L-02W	721.5	1
8	X85745-01R-02W	721.5	1
9	X85748-01LW	689	1
10	X85748-01RW	689	1
11	X85730-01L-01W	657.5	1
12	X85731-01L-01W	690	1
13	X85735-01LW	657.5	1
14	X85734-01L-01W	657.5	1
15	X85743-01-01G	657.5	1
15a	X85743-01-01W	657.5	1
16	X85742-01-01W	657.5	1
17	X85461-01L	200	1
18	X85461-01R	200	1
19	X85751-01	50	11
20	X85752-01	250	1
21	X85752-02L	200	1
22	X85476-01W	234	2
23	X85784-01-09G	657.5	1
24	X85738-01-09S	651.5	1
25	(窗玉)CW-SH01LW		1
26	X85751-03A	3020	1

WG-13B

美特鋁質有限公司
MIDI Aluminium Fabricator Ltd.

工程號	J851	類別		物料號	-				
地盘	青衣190	制圖	W.E.X	2020-05-26	圖號	WGSRb-672.5H1-c2F			
图纸名称	单元组装图	復核	-	-	數量	-			
材料	-	批准	-	-	單件重量	-	(KW)		

修改	A			採用	工廠	✓	地盤	
日期	25/11			材料颜色	Dark Grey			

VIEW G

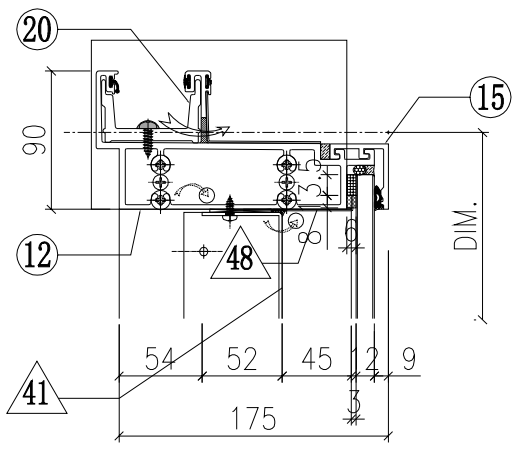

VIEW E

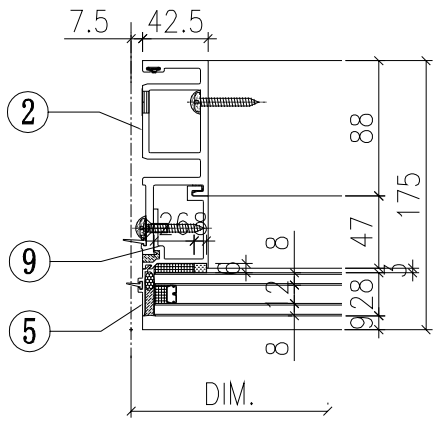

VIEW F

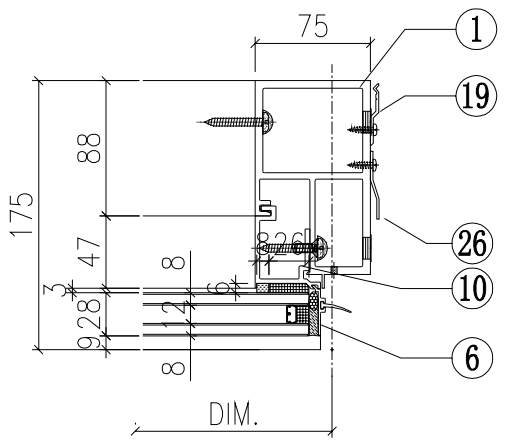

VIEW H

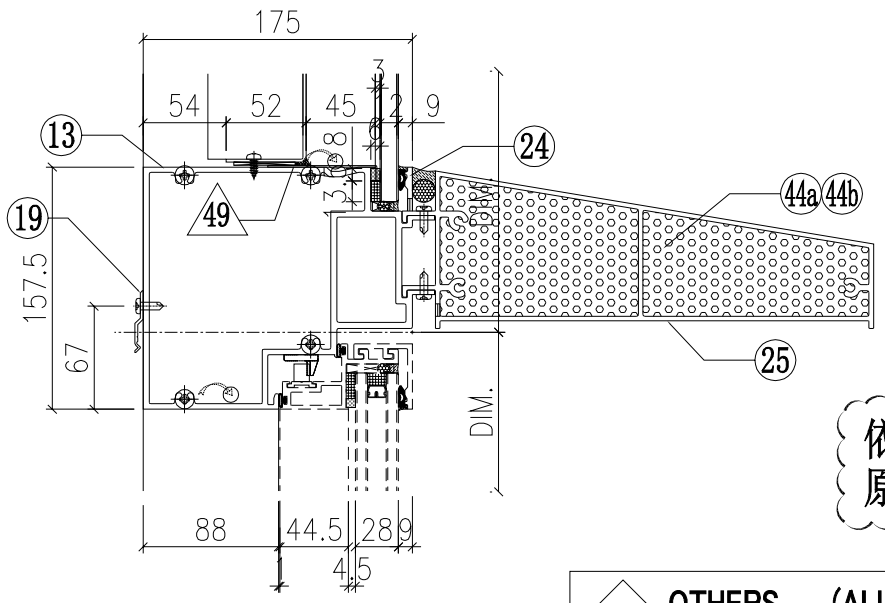

依據EI/2681 C版修改，
原尺寸756，修改為689

VIEW K

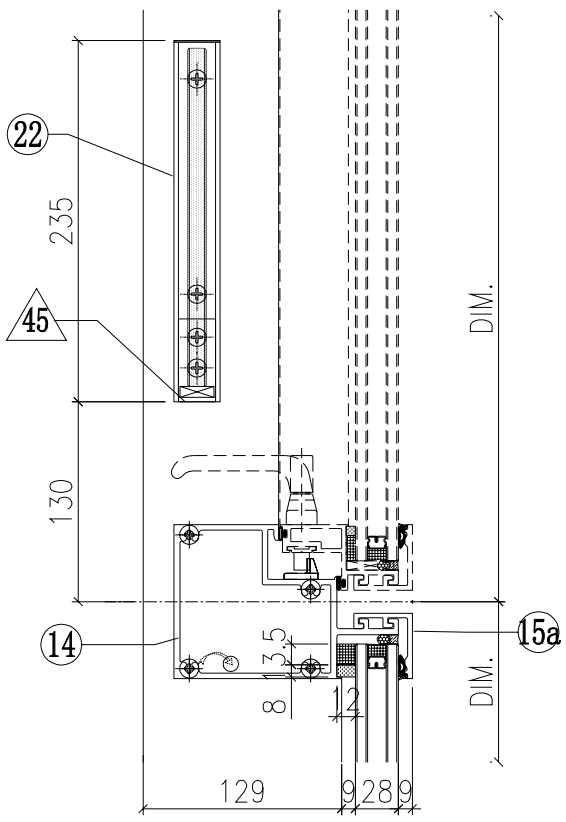

VIEW L

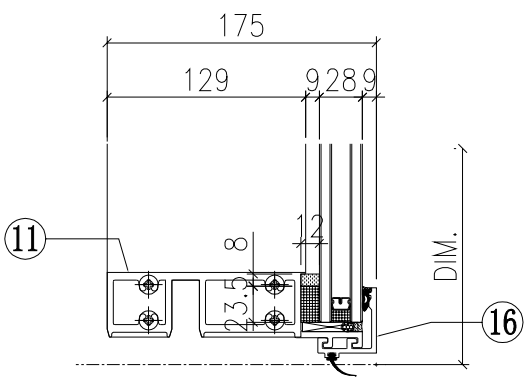

◇ OTHERS (ALUM. & G.M.S. PARTS)

ITEM	FAB. DWG NO.	LENGTH (mm)	QTY
41	BP-04-03G 568.5 x 718.5 (BACK PANEL)		1
42	AP-01W 3mm THK. ALUM. PLATE		1
43	AP-02 3mm THK. ALUM. PLATE		2
44a	AP-07LS 3mm THK. ALUM. PLATE		1
44b	AP-07RS 3mm THK. ALUM. PLATE		1
45	AA-03W 3mm THK. ALUM. ANGLE	21	2
46	AP-03-16 1.5mm THK. ALUM. PLATE		1
47			
47a	AP-09L-2G 1mm THK. ALUM. PLATE	719.5	1
47b	AP-09R-2G 1mm THK. ALUM. PLATE	719.5	1
48	AP-10-T11G 1mm THK. ALUM. PLATE	590.5	1
49	AP-10-B11G 1mm THK. ALUM. PLATE	590.5	1

◯ ALUM. EXTRUSION

ITEM	FAB. DWG NO.	LENGTH (mm)	QTY
1	X85726-03RW	3120	1
2	X85722-02W	3120	1
3	X85757-01-03G	778.5	1
4	X85757-02-03G	778.5	1
5	X85757-03-01W	756	1
6	X85757-04-01W	756	1
7	X85745-01L-02W	721.5	1
8	X85745-01R-02W	721.5	1
9	X85748-01LW	689	1
10	X85748-01RW	689	1
11	X85730-01R-01W	657.5	1
12	X85731-01R-01W	690	1
13	X85735-01RW	657.5	1
14	X85734-01R-01W	657.5	1
15	X85743-01-01G	657.5	1
15a	X85743-01-01W	657.5	1
16	X85742-01-01W	657.5	1
17	X85461-01L	200	1
18	X85461-01R	200	1
19	X85751-01	50	11
20	X85752-01	250	1
21	X85752-02L	200	1
22	X85476-01W	234	2
23	X85784-01-09G	657.5	1
24	X85738-01-09S	651.5	1
25	(窗玉)CW-SH01RW		1
26	X85751-03A	3020	1

WG-14B

美特鋁質有限公司
MIDI Aluminium Fabricator Ltd.

修改	A	B		採用	工廠	✓	地盤	
日期	15/10	25/11		材料颜色	WHITE+Dark Grey			

工程號	J851	類別		物料號	-		
地盘	青衣190	制圖	W.E.X	2020-05-26	圖號	WGSRa-557.5H1-c1b2	
图纸名称	单元组装图	復核	-	-	數量	-	
材料	-	批准	-	-	單件重量	-	(KW)

VIEW G

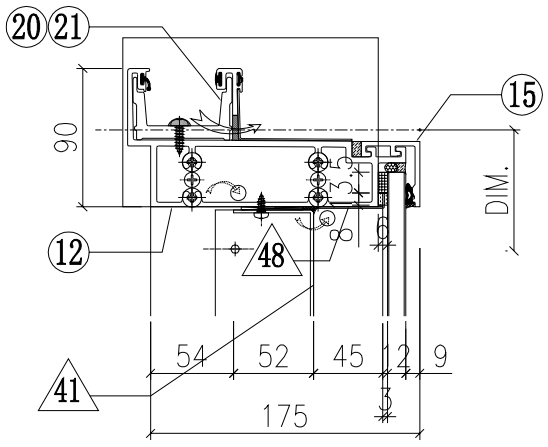

VIEW E

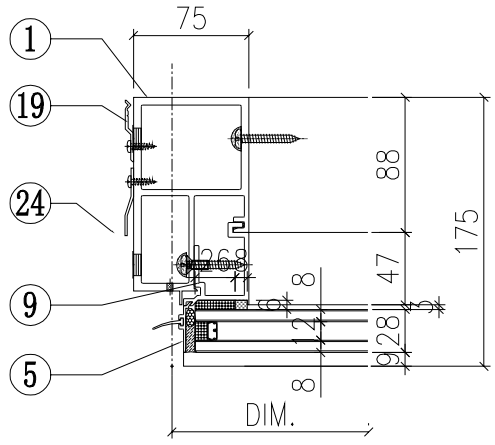

VIEW F

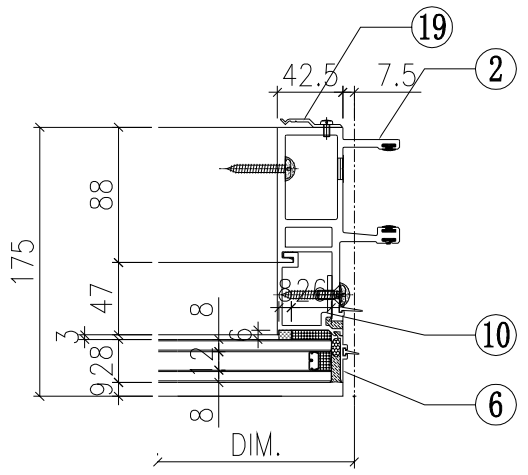

VIEW H

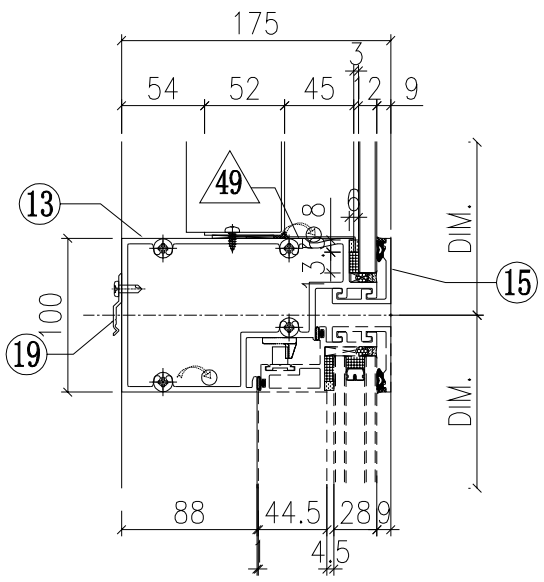

VIEW K

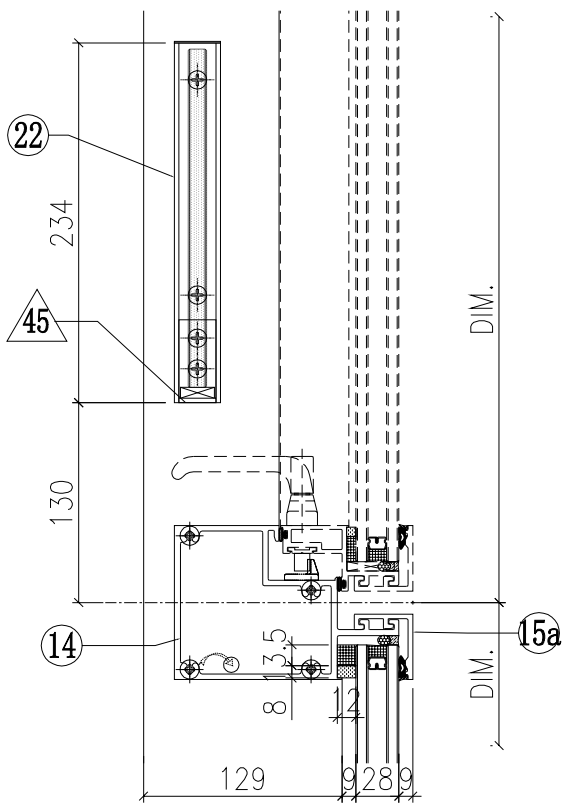

VIEW L

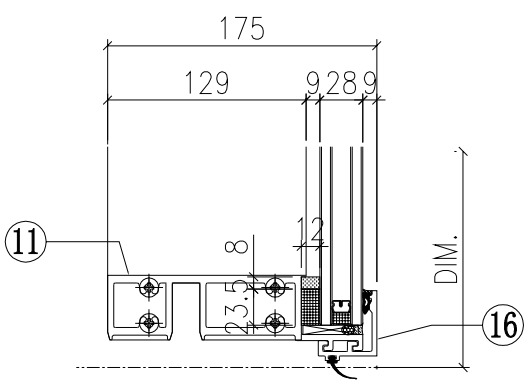

◇ OTHERS (ALUM. & G.M.S. PARTS)

ITEM	FAB. DWG NO.	LENGTH (mm)	QTY
41	BP-05-05G		1
	453.5 x 776 (BACK PANEL)		
42	AP-01W		1
	3mm THK. ALUM. PLATE		
43	AP-02		2
	3mm THK. ALUM. PLATE		
44			
45	AA-03W	21	2
	3mm THK. ALUM. ANGLE		
46	AP-03-14		1
	1.5mm THK. ALUM. PLATE		
47a	AP-09L-1G	777	1
	1mm THK. ALUM. PLATE		
47b	AP-09R-1G	777	1
	1mm THK. ALUM. PLATE		
48	AP-10-T12G	475.5	1
	1mm THK. ALUM. PLATE		
49	AP-10-B12G	475.5	1
	1mm THK. ALUM. PLATE		

依據EI/2681 C版修改，
原尺寸756，修改為689

○ ALUM. EXTRUSION

ITEM	FAB. DWG NO.	LENGTH (mm)	QTY
1	X85726-05LW	3120	1
2	X85721-03W	3120	1
3	X85757-02-01G	836	1
4	X85757-01-01G	836	1
5	X85757-04-01W	756	1
6	X85757-03-01W	756	1
7	X85745-01L-01W	779	1
8	X85745-01R-01W	779	1
9	X85748-01LW	689	1
10	X85748-01RW	689	1
11	X85730-01L-05W	542.5	1
12	X85731-01L-02W	575	1
13	X85733-04L-01W	542.5	1
14	X85734-04L-01W	542.5	1
15	X85743-01-17G	542.5	2
15a	X85743-01-17W	542.5	1
16	X85742-01-17W	542.5	1
17	X85461-01L	200	1
18	X85461-01R	200	1
19	X85751-01	50	18
20	X85752-01	250	1
21	X85752-02L	200	1
22	X85476-01W	234	2
23	(窗玉)CW-SH09RW		
24	X85751-03A	3020	1

VIEW C

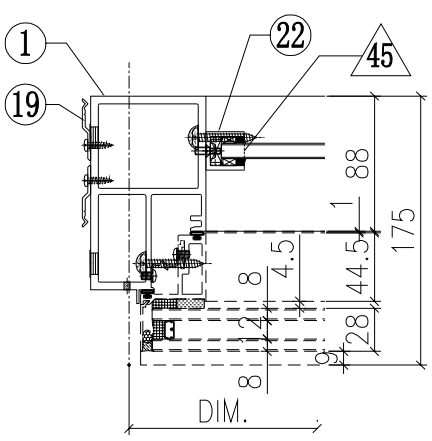

VIEW D

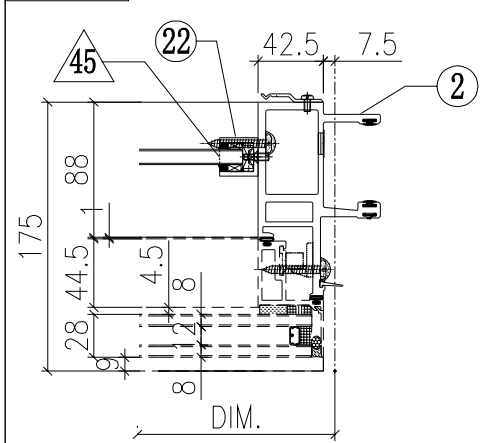

WG-15B

美特鋁質有限公司
MIDI Aluminium Fabricator Ltd.

修改	A			採用	工廠	✓	地盤	工程號	J851	類別	
日期	25/11			材料顏色	WHITE+Dark Grey			地盘	青衣190	制圖	W.E.X
								图纸名称	单元组装图	復核	-
								材料	-	批准	-

物料號	-	
2020-05-26	圖號	WGSRk-672.5H1-c1b2
-	數量	-
-	單件重量	- (KW)

VIEW G

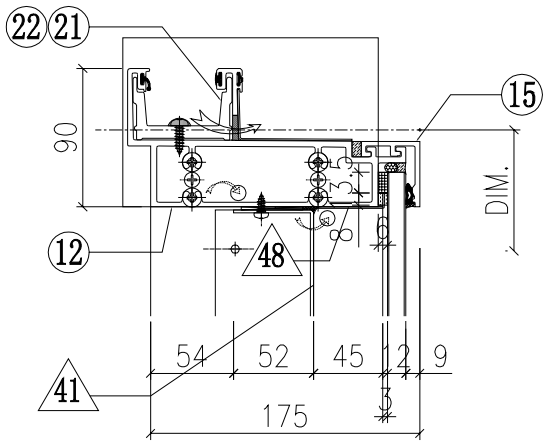

VIEW F

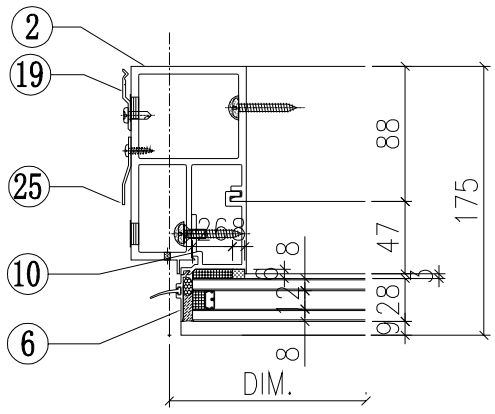

VIEW E

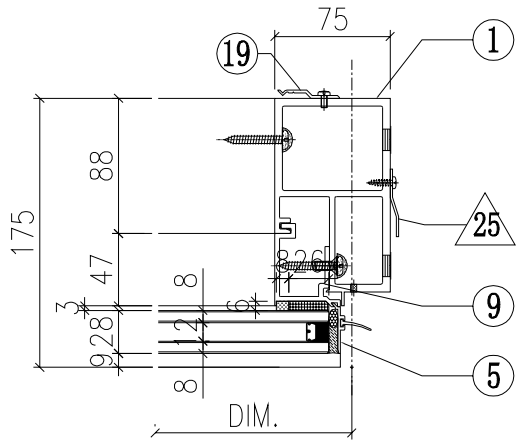

VIEW H

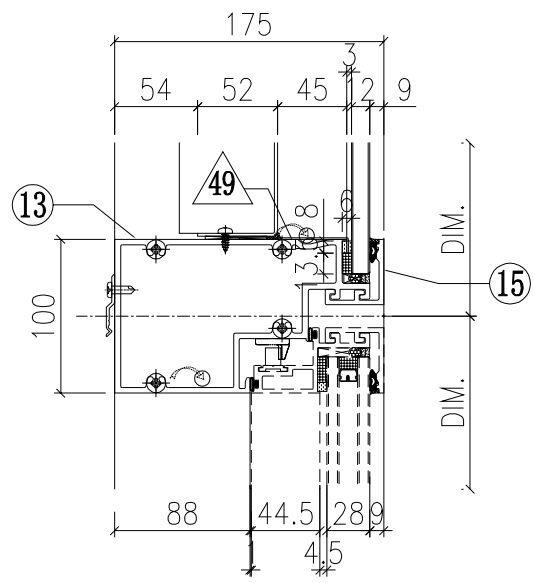

VIEW K

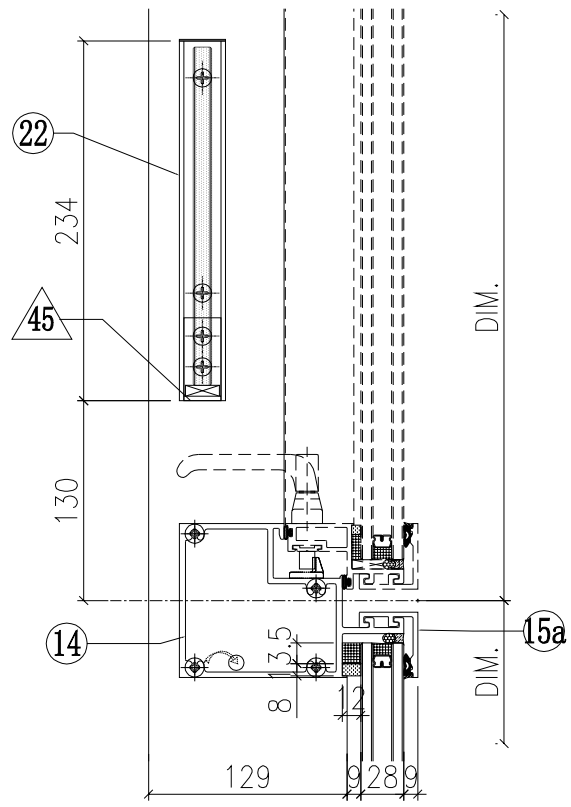

VIEW L

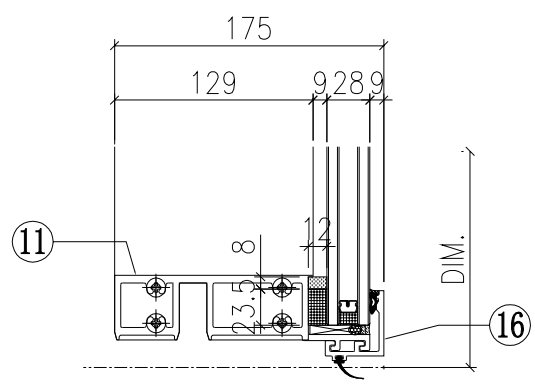

◇ OTHERS (ALUM. & G.M.S. PARTS)

ITEM	FAB. DWG NO.	LENGTH (mm)	QTY
41	BP-01-03G 568.5 x 776 (BACK PANEL)		1
42	AP-01W 3mm THK. ALUM. PLATE		2
43	AP-02 3mm THK. ALUM. PLATE		4
44			
45	AA-03W 3mm THK. ALUM. ANGLE	21	2
46	AP-03-16 1.5mm THK. ALUM. PLATE		1
47a	AP-09L-1G 1mm THK. ALUM. PLATE	777	1
47b	AP-09R-1G 1mm THK. ALUM. PLATE	777	1
48	AP-10-T11G 1mm THK. ALUM. PLATE	590.5	1
49	AP-10-B11G 1mm THK. ALUM. PLATE	590.5	1

依據EI/2681 C版修改，
原尺寸756，修改為689

◯ ALUM. EXTRUSION

ITEM	FAB. DWG NO.	LENGTH (mm)	QTY
1	X85726-05LW	3120	1
2	X85726-07RW	3120	1
3	X85757-02-01G	836	1
4	X85757-02-01G	836	1
5	X85757-04-01W	756	1
6	X85757-04-01W	756	1
7	X85745-01L-01W	779	1
8	X85745-01R-01W	779	1
9	X85748-01LW	689	1
10	X85748-01RW	689	1
11	X85730-06-01W	657.5	1
12	X85731-09-02W	722.5	1
13	X85733-07R-01W	657.5	1
14	X85734-07R-01W	657.5	1
15	X85743-01-01G	657.5	2
15a	X85743-01-01W	657.5	1
16	X85742-01-01W	657.5	1
17	X85461-01L	200	1
18	X85461-01R	200	1
19	X85751-01	50	11
20	X85751-01	50	8
21	X85752-02L	200	1
22	X85752-02R	200	1
23	X85476-01W	234	2
24	(窗玉)CW-SH06RW		1
25	X85751-03A	3020	2
26			

VIEW D

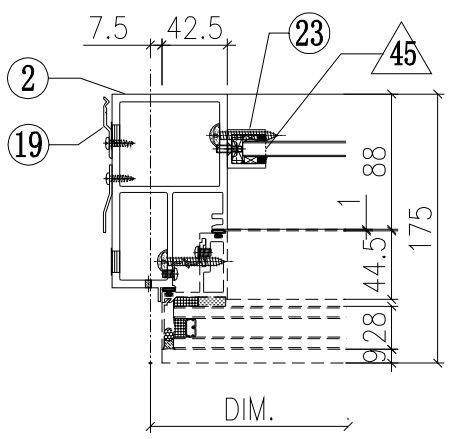

VIEW C

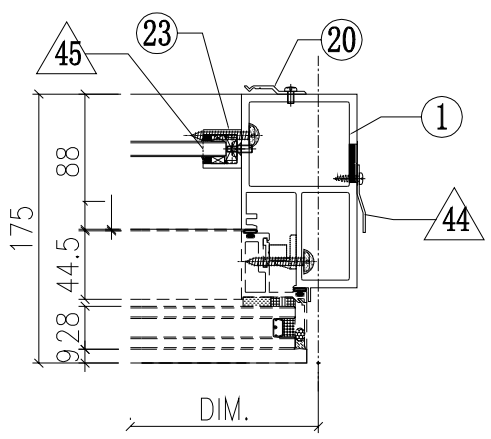

WG-16B

美特鋁質有限公司
MIDI Aluminium Fabricator Ltd.

修改	A			採用	工廠	✓	地盤		
日期	25/11			材料颜色	Dark Grey+WHITE				

工程號	J851	類別		物料號	-		
地盘	青衣190	制圖	W.E.X	2020-05-26	圖號	WGSLk-662.5H1-b1c2	
图纸名称	单元组装图	復核	-	-	數量	-	
材料	-	批准	-	-	單件重量	-	(KW)

VIEW G

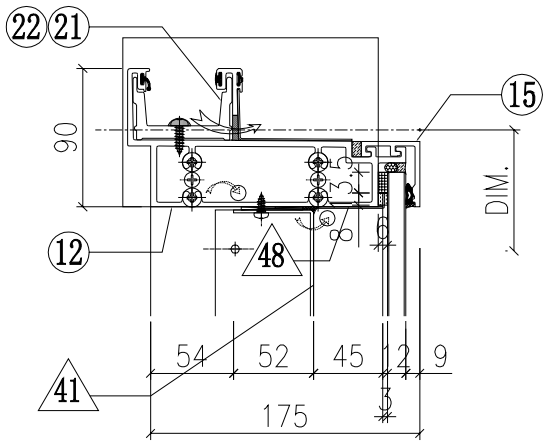

VIEW E

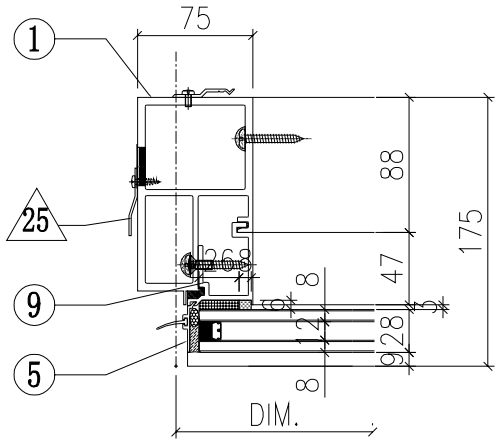

VIEW F

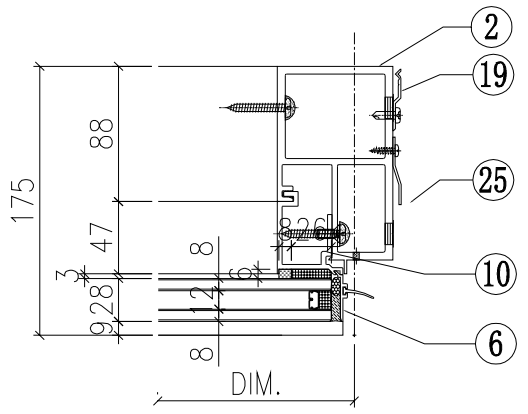

VIEW H

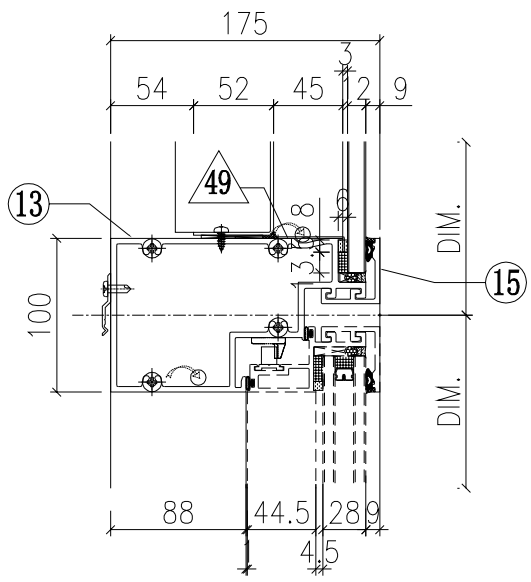

VIEW K

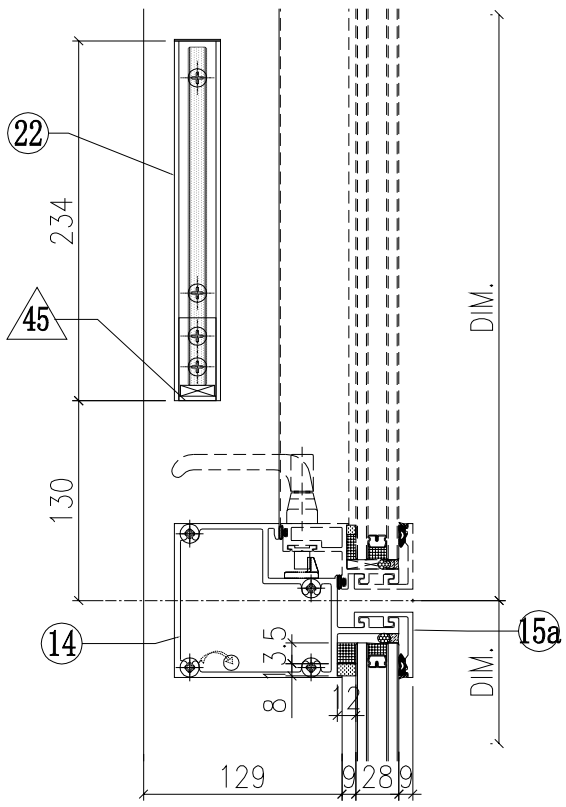

VIEW L

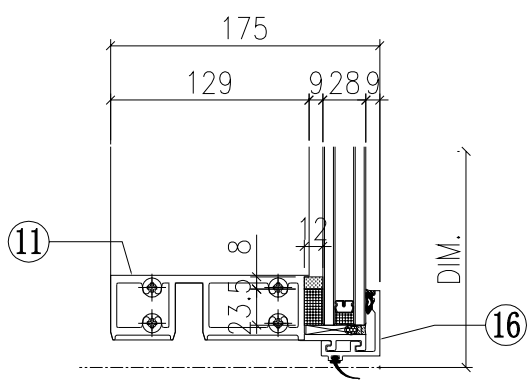

VIEW C

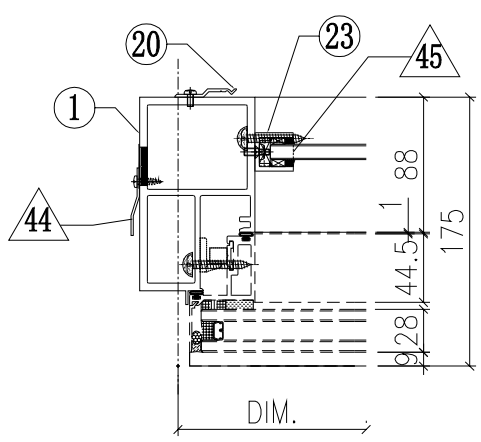

VIEW D

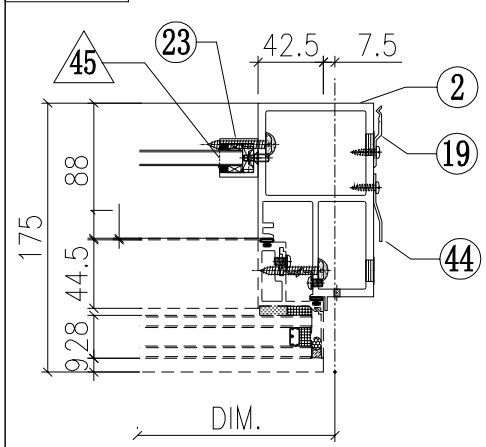

◇ OTHERS (ALUM. & G.M.S. PARTS)

ITEM	FAB. DWG NO.	LENGTH (mm)	QTY
41	BP-05-02G 558.5 x 776 (BACK PANEL)		1
42	AP-01W 3mm THK. ALUM. PLATE		2
43	AP-02 3mm THK. ALUM. PLATE		4
44			
45	AA-03W 3mm THK. ALUM. ANGLE	21	2
46	AP-03-16 1.5mm THK. ALUM. PLATE		1
47a	AP-09L-1G 1mm THK. ALUM. PLATE	777	1
47b	AP-09R-1G 1mm THK. ALUM. PLATE	777	1
48	AP-10-T13G 1mm THK. ALUM. PLATE	580.5	1
49	AP-10-B13G 1mm THK. ALUM. PLATE	580.5	1

依據EI/2681 C版修改，
原尺寸756，修改為689

○ ALUM. EXTRUSION

ITEM	FAB. DWG NO.	LENGTH (mm)	QTY
1	X85726-05RW	3120	1
2	X85726-07LW	3120	1
3	X85757-02-01G	836	1
4	X85757-02-01G	836	1
5	X85757-04-01W	756	1
6	X85757-04-01W	756	1
7	X85745-01L-01W	779	1
8	X85745-01R-01W	779	1
9	X85748-01LW	689	1
10	X85748-01RW	689	1
11	X85730-06-03W	647.5	1
12	X85731-09-03W	712.5	1
13	X85733-07L-02W	647.5	1
14	X85734-07L-02W	647.5	1
15	X85743-01-14W	647.5	2
15a	X85743-01-14W	647.5	1
16	X85742-01-14W	647.5	1
17	X85461-01L	200	1
18	X85461-01R	200	1
19	X85751-01	50	10
20	X85751-01	50	8
21	X85752-02L	200	1
22	X85752-02R	200	1
23	X85476-01W	234	2
24	(窗玉)CW-SH08LW		1
25	X85751-03A	3020	2
26			

WG-17B

美特鋁質有限公司
MIDI Aluminium Fabricator Ltd.

修改	A			採用	工廠	✓	地盤		
日期	25/11			材料颜色	WHITE+Dark Grey				

工程號	J851	類別		物料號	-		
地盘	青衣190	制圖	W.E.X	2020-05-26	圖號	WGSLk-622.5H1-b1c2	
图纸名称	单元组装图	復核	-	-	數量	-	
材料	-	批准	-	-	單件重量	-	(KW)

VIEW G

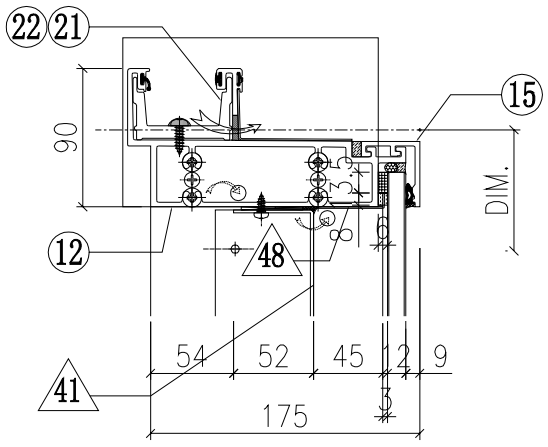

VIEW E

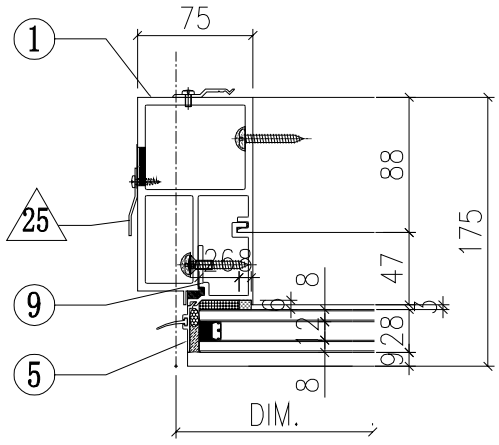

VIEW F

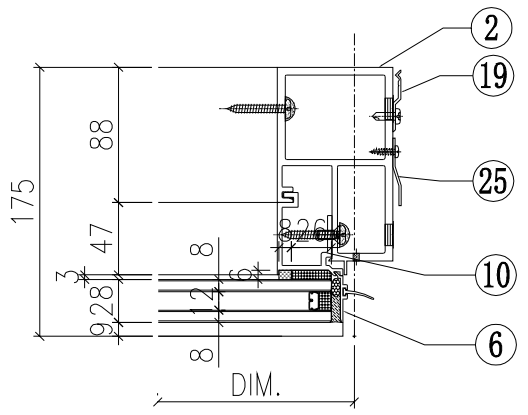

VIEW H

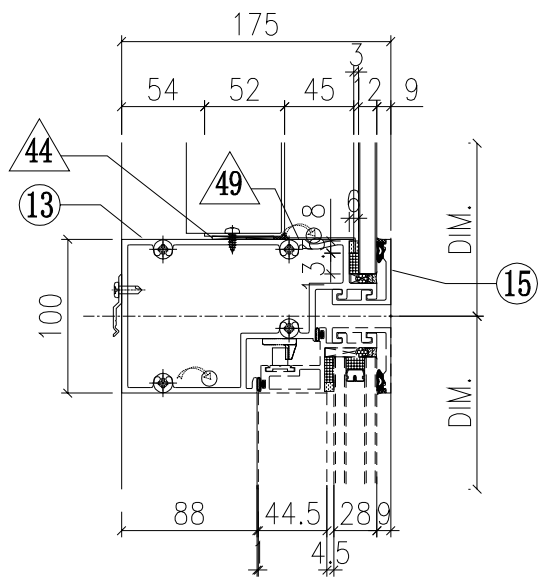

VIEW K

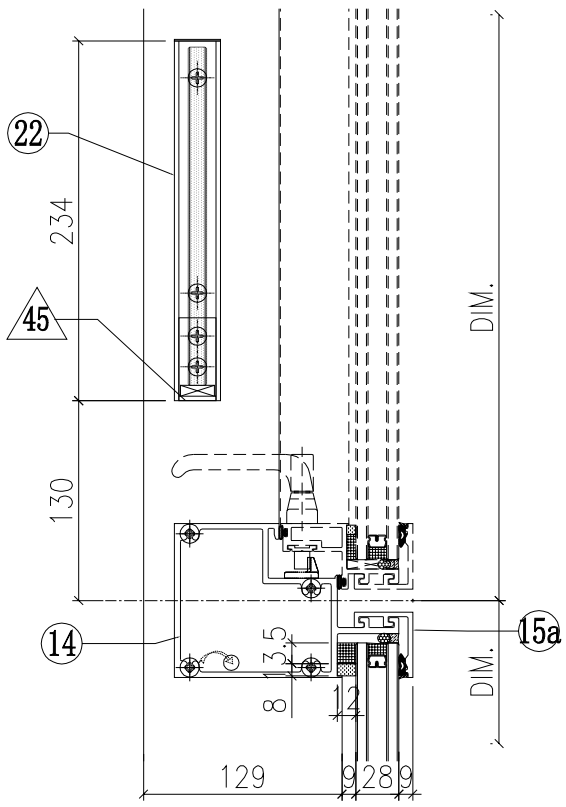

VIEW L

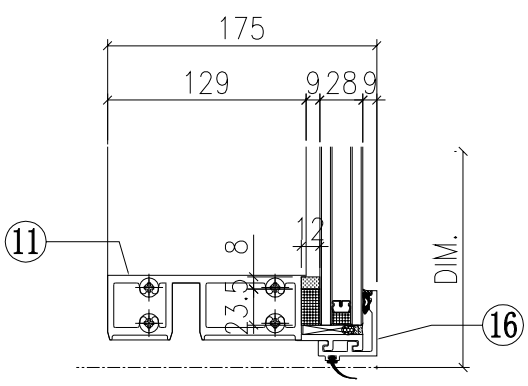

◇ OTHERS (ALUM. & G.M.S. PARTS)

ITEM	FAB. DWG NO.	LENGTH (mm)	QTY
41	BP-05-03G 518.5 x 776 (BACK PANEL)		1
42	AP-01W 3mm THK. ALUM. PLATE		2
43	AP-02 3mm THK. ALUM. PLATE		4
44			
45	AA-03W 3mm THK. ALUM. ANGLE	21	2
46	AP-03-16 1.5mm THK. ALUM. PLATE		1
47a	AP-09L-1G 1mm THK. ALUM. PLATE	777	1
47b	AP-09R-1G 1mm THK. ALUM. PLATE	777	1
48	AP-10-T14G 1mm THK. ALUM. PLATE	540.5	1
49	AP-10-B14G 1mm THK. ALUM. PLATE	540.5	1

依據EI/2681 C版修改，
原尺寸756，修改為689

◯ ALUM. EXTRUSION

ITEM	FAB. DWG NO.	LENGTH (mm)	QTY
1	X85726-05RW	3120	1
2	X85726-07LW	3120	1
3	X85757-02-01G	836	1
4	X85757-02-01G	836	1
5	X85757-04-01W	756	1
6	X85757-04-01W	756	1
7	X85745-01L-01W	779	1
8	X85745-01R-01W	779	1
9	X85748-01LW	689	1
10	X85748-01RW	689	1
11	X85730-06-04W	607.5	1
12	X85731-09-04W	672.5	1
13	X85733-07L-03W	607.5	1
14	X85734-07L-03W	607.5	1
15	X85743-01-15G	607.5	2
15a	X85743-01-15W	607.5	1
16	X85742-01-15W	607.5	1
17	X85461-01L	200	1
18	X85461-01R	200	1
19	X85751-01	50	10
20	X85751-01	50	8
21	X85752-02L	200	1
22	X85752-02R	200	1
23	X85476-01W	234	2
24	(窗玉)CW-SH07LW		1
25	X85751-03A	3020	2

VIEW C

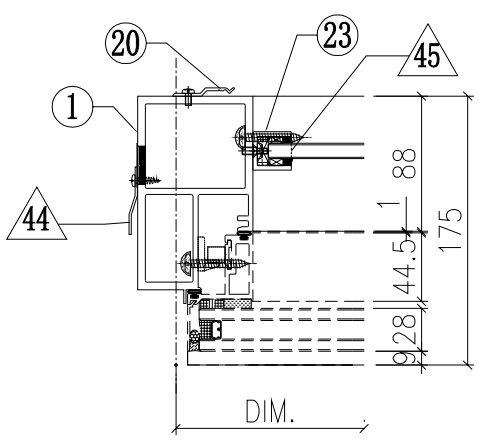

VIEW D

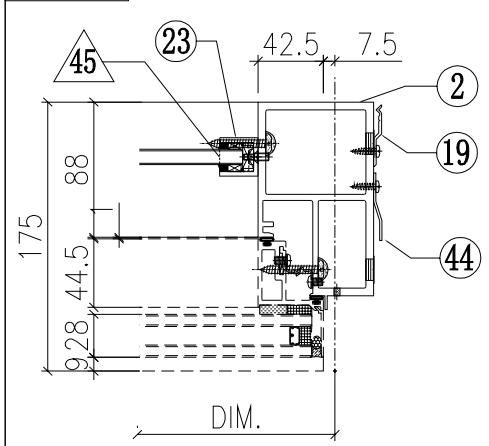

WG-18B

美特鋁質有限公司
MIDI Aluminium Fabricator Ltd.

修改	A			採用	工廠	✓	地盤		工程號	J851	類別		物料號	-		
日期	25/11			材料颜色	WHITE+Dark Grey				地盘	青衣190	制圖	W.E.X	2020-05-26	圖號	WGSRm-672.5H2-b2S
									图纸名称	单元组装图	復核	-	-	數量	-
									材料	-	批准	-	-	單件重量	- (KW)

VIEW G

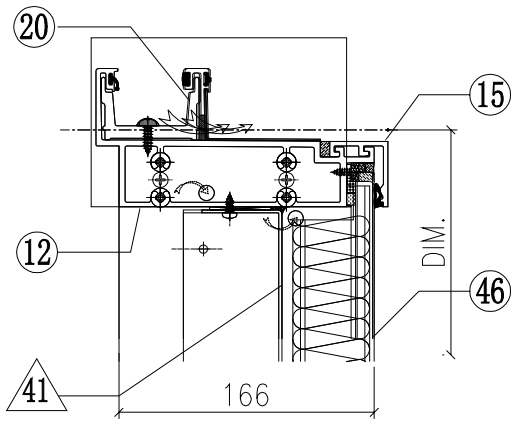

VIEW E

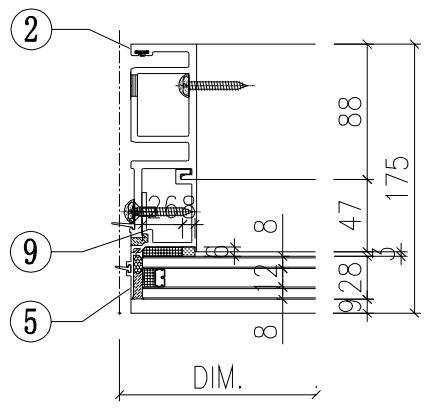

VIEW F

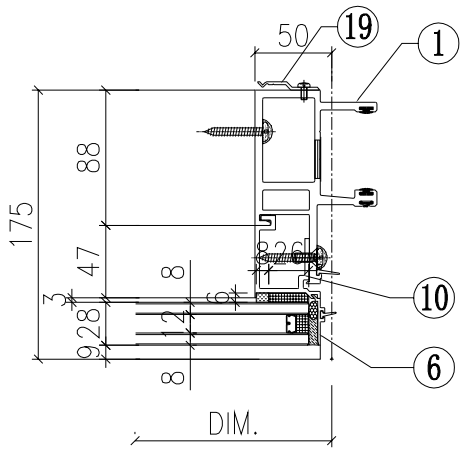

VIEW H

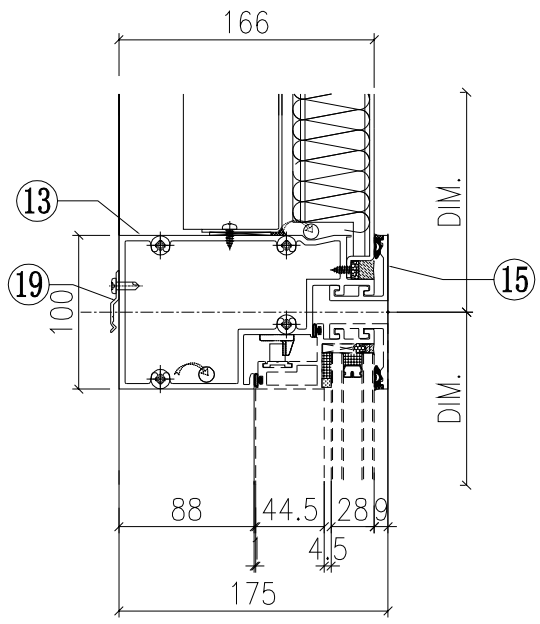

VIEW K

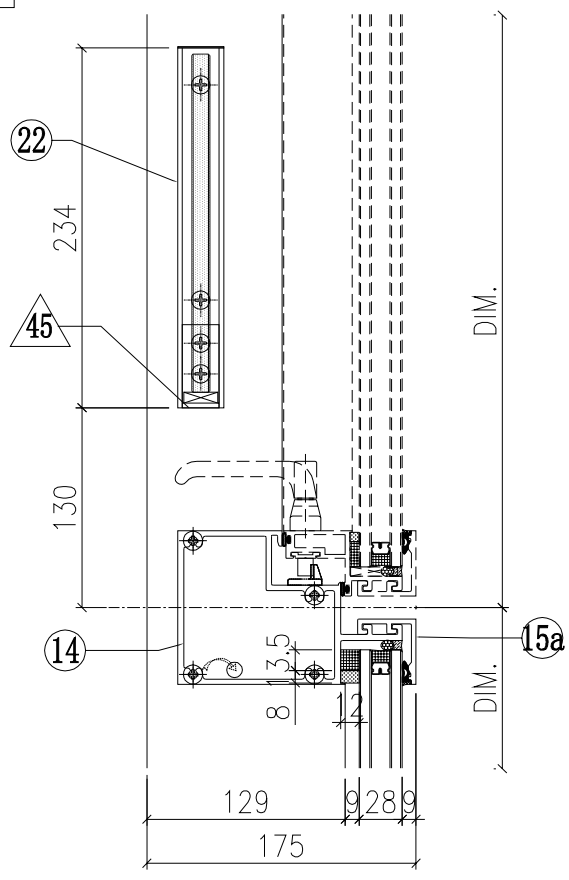

VIEW L

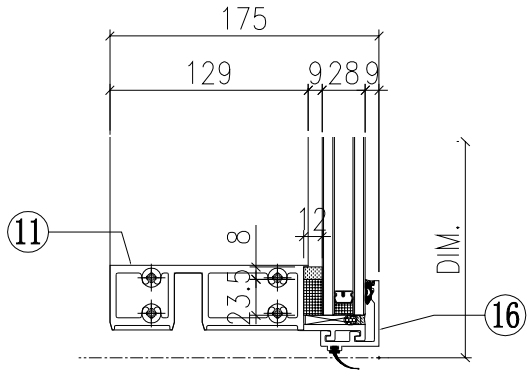

◇ OTHERS (ALUM. & G.M.S. PARTS)

ITEM	FAB. DWG NO.	LENGTH (mm)	QTY
41	BP-01-03C 568.5 x 776 (BACK PANEL)		1
42			
43			
44			
45	AA-03W 3mm THK. ALUM. ANGLE	21	2
46	AP-06-01S 657.5 x 813 (ALUM. CLADDING)		1
47	AA-01A 15x20x3mm THK. ALUM. ANGLE	760	2
48	AP-03-16 1.5mm THK. ALUM. PLATE		1

依據EI/2681 C版修改，
原尺寸756，修改為689

○ ALUM. EXTRUSION

ITEM	FAB. DWG NO.	LENGTH (mm)	QTY
1	X85721-03W	3120	1
2	X85722-01W	3120	1
3			
4			
5	X85757-03-01W	756	1
6	X85757-03-01W	756	1
7	X85748-02LW	779	1
8	X85748-02RW	779	1
9	X85748-01LW	689	1
10	X85748-01RW	689	1
11	X85730-05-01W	657.5	1
12	X85731-11W	657.5	1
13	X85733-05RW	657.5	1
14	X85734-03R-01W	657.5	1
15	X85743-01-01G	657.5	2
15a	X85743-01-01W	657.5	1
16	X85742-01-01W	657.5	1
17	X85461-01L	200	1
18	X85461-01R	200	1
19	X85751-01	50	11
20	X85752-01	250	1
21			
22	X85476-01W	234	2
23	(窗玉)CW-SH03RW		1
24			
25			
26			
27			
28			
29			
30			

WG-19B

美特鋁質有限公司
MIDI Aluminium Fabricator Ltd.

修改	A			採用	工廠	✓	地盤		
日期	25/11			材料颜色	WHITE+Dark Grey				

工程號	J851	類別		物料號	-		
地盘	青衣190	制圖	W.E.X	2020-05-26	圖號	WGSLm-672.5H2-b1S	
图纸名称	单元组装图	復核	-	-	數量	-	
材料	-	批准	-	-	單件重量	-	(KW)

VIEW G

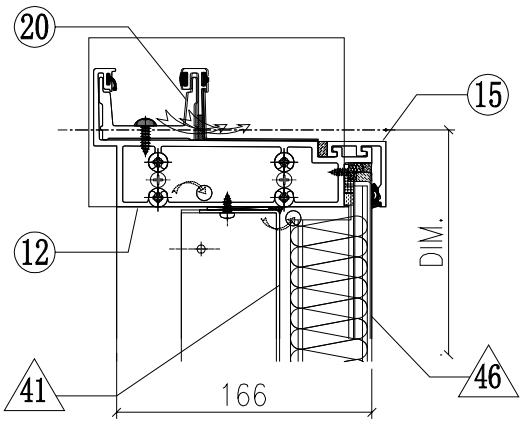

VIEW E

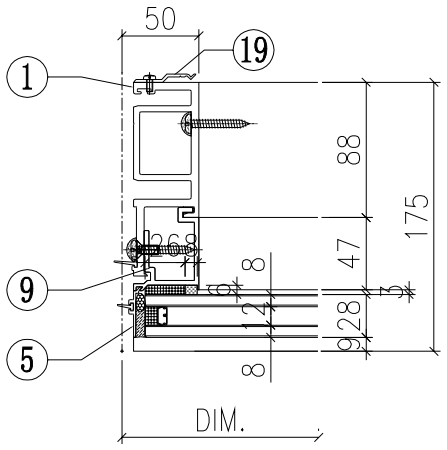

VIEW F

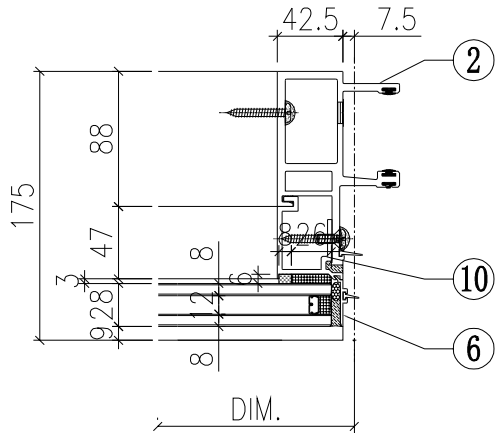

VIEW H

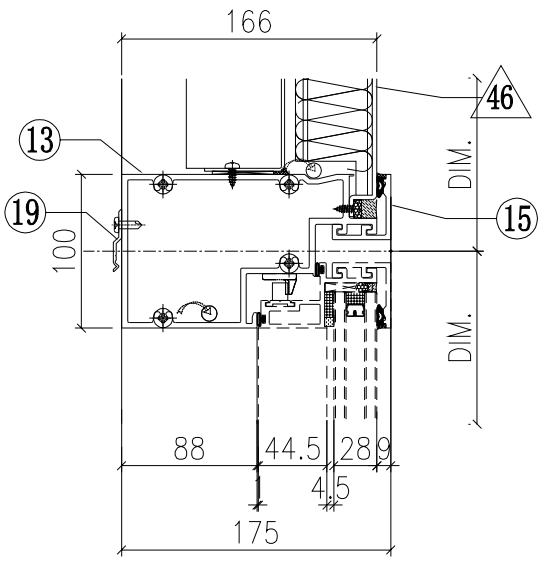

VIEW K

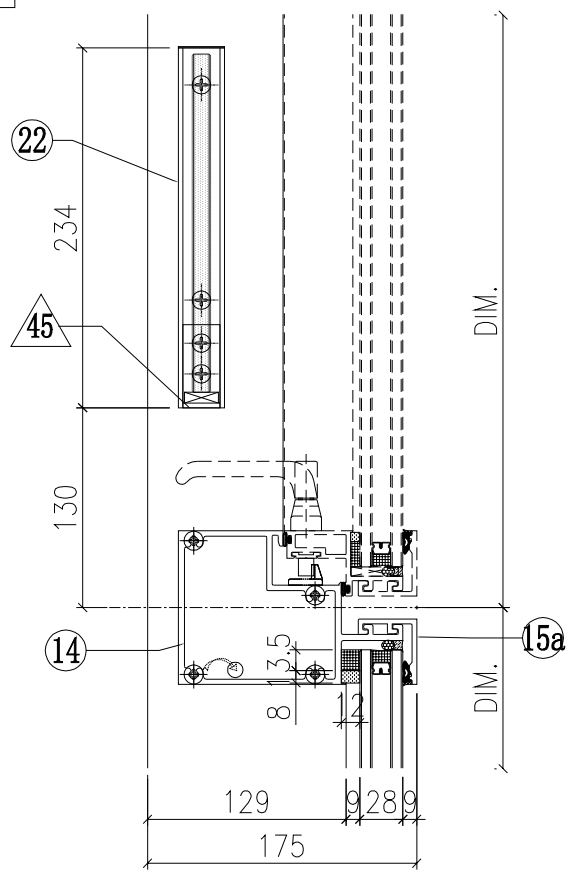

VIEW L

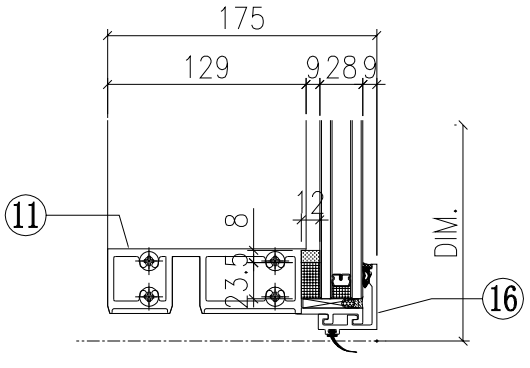

◇ OTHERS (ALUM. & G.M.S. PARTS)

ITEM	FAB. DWG NO.	LENGTH (mm)	QTY
41	BP-01-03C 568.5 x 776 (BACK PANEL)		1
42			
43			
44			
45	AA-03W 3mm THK. ALUM. ANGLE	21	2
46	AP-06-01S 657.5 x 813 (ALUM. CLADDING)		1
47	AA-01A 15x20x3mm THK. ALUM. ANGLE	760	2
48	AP-03-16 1.5mm THK. ALUM. PLATE		1

依據EI/2681 C版修改，
原尺寸756，修改為689

○ ALUM. EXTRUSION

ITEM	FAB. DWG NO.	LENGTH (mm)	QTY
1	X85722-03W	3120	1
2	X85721-01W	3120	1
3			
4			
5	X85757-03-01W	756	1
6	X85757-03-01W	756	1
7	X85748-02LW	779	1
8	X85748-02RW	779	1
9	X85748-01LW	689	1
10	X85748-01RW	689	1
11	X85730-05-01W	657.5	1
12	X85731-11W	657.5	1
13	X85733-05LW	657.5	1
14	X85734-03L-01W	657.5	1
15	X85743-01-01G	657.5	2
15a	X85743-01-01W	657.5	1
16	X85742-01-01W	657.5	1
17	X85461-01L	200	1
18	X85461-01R	200	1
19	X85751-01	50	11
20	X85752-01	250	1
21	-	-	-
22	X85476-01W	234	2
23	(窗玉)CW-SH03LW		1
24			
25			
26			
27			
28			
29			
30			

WG-20B

美特鋁質有限公司
MIDI Aluminium Fabricator Ltd.

修改	A			採用	工廠	✓	地盤		
日期	25/11			材料颜色	WHITE+Dark Grey				

工程號	J851	類別		物料號	-		
地盘	青衣190	制圖	W.E.X	2020-05-26	圖號	WGSLg-817.5H1-c1	
图纸名称	单元组装图	復核	-	-	數量	-	
材料	-	批准	-	-	單件重量	-	(KW)

VIEW G

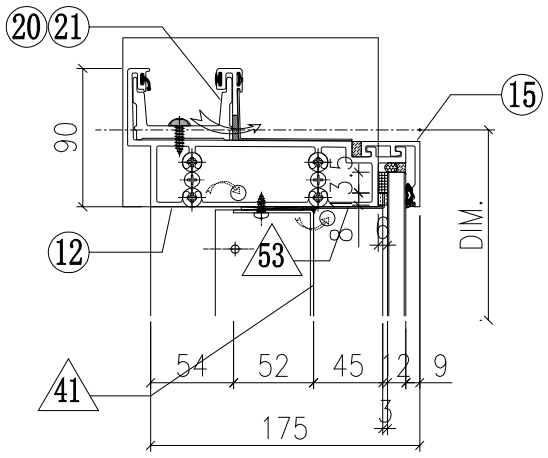

VIEW E

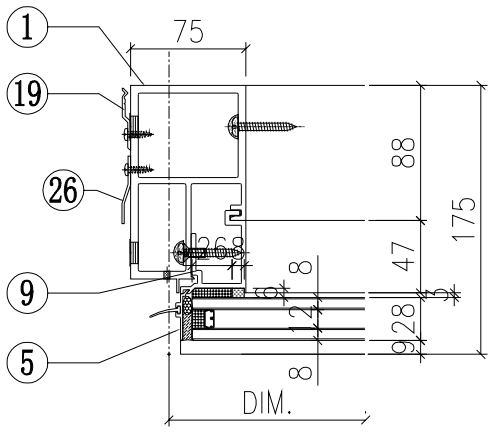

VIEW F

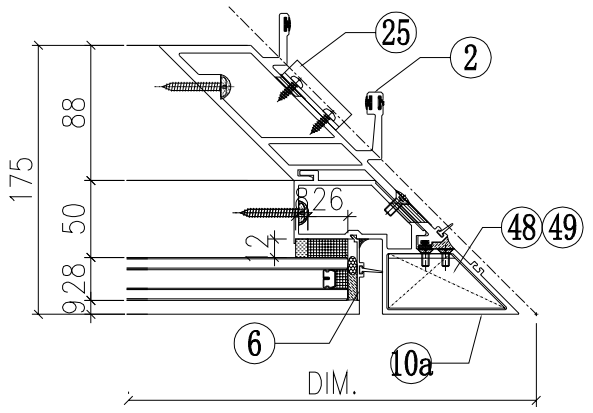

VIEW H

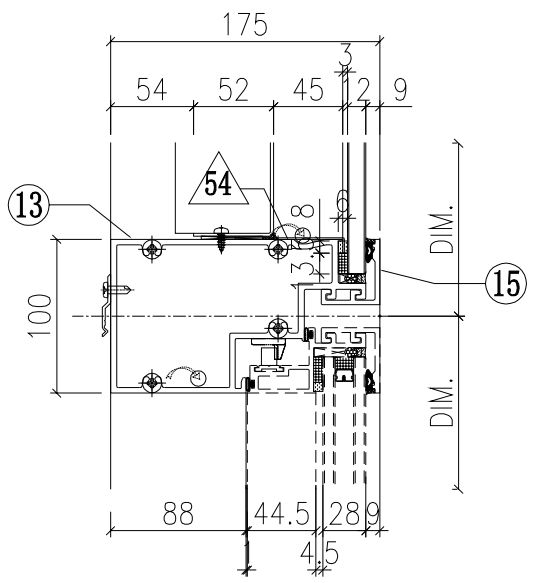

VIEW K

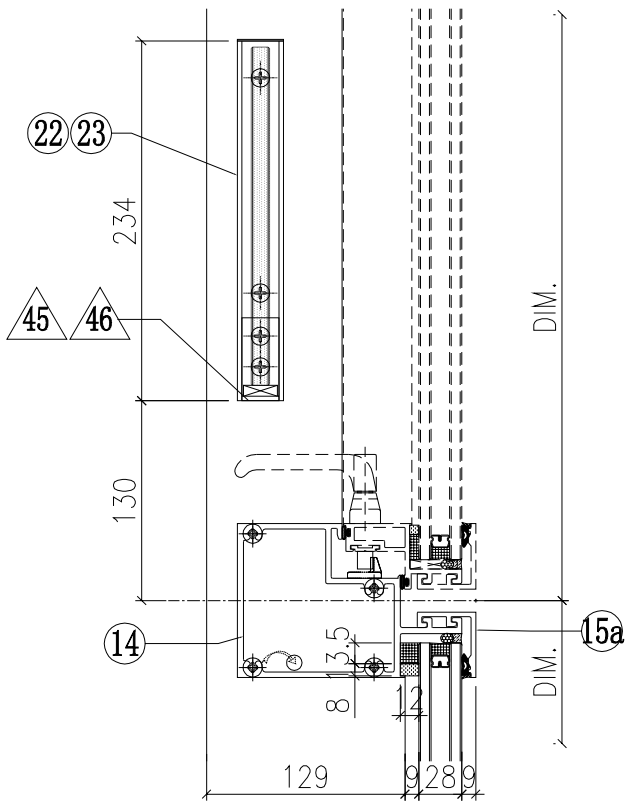

VIEW L

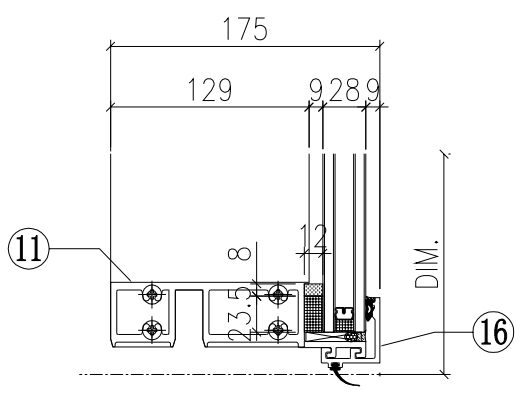

◇ OTHERS (ALUM. & G.M.S. PARTS)

ITEM	FAB. DWG NO.	LENGTH (mm)	QTY
41	BP-02-01G 606 x776 (BACK PANEL)		1
42	AP-01W 3mm THK. ALUM. PLATE		1
43	AP-02 3mm THK. ALUM. PLATE		2
44	- -		-
45	AA-03W 3mm THK. ALUM. ANGLE	21	1
46	AA-04RW 3mm THK. ALUM. ANGLE	21	1
47	AP-08 3mm THK. ALUM. PLATE	50	6
48	AA-02LW 3mm THK. ALUM. ANGLE		2
48a	AA-02LG 3mm THK. ALUM. ANGLE		1
49	AA-02RW 3mm THK. ALUM. ANGLE		2
49a	AA-02RG 3mm THK. ALUM. ANGLE		1
50	AP-03-16 1.5mm THK. ALUM. PLATE		1
51	AP-09L-1G 1mm THK. ALUM. PLATE	777	1
52	AP-09R-3G 1mm THK. ALUM. PLATE	777	1
53	AP-10-T15G 1mm THK. ALUM. PLATE	628	1
54	AP-10-B15G 1mm THK. ALUM. PLATE	628	1

◯ ALUM. EXTRUSION

ITEM	FAB. DWG NO.	LENGTH (mm)	QTY
1	X85726-01LW	3120	1
2	X85723-01W	3120	1
3	X85757-02-01G	836	1
4	X85756-02-01G	836	1
5	X85757-04-01W	756	1
6	X85756-04-02W	756	1
7	X85745-01L-01W	779	1
8	X85744-01W	779	1
9	X85748-01LW	689	1
10	X85727-01RG	865	1
10a	X85727-07RW	2269.5	1
10b	X85728-01RW	1570	1
11	X85730-03RW	695	1
12	X85731-03RW	823	1
13	X85733-02RW	695	1
14	X85734-02RW	695	1
15	X85743-01-04G	695	2
15a	X85743-01-04W	695	1
16	X85742-01-04W	695	1
17	X85461-01L	200	1
18	X85749-01R	200	1
19	X85751-01	50	11
20	X85752-03R	250	1
21	X85752-02L	200	1
22	X85476-01W	234	1
23	X85758-01RW	234	1
24	(窗玉)CW-SH02LW		1
25	X85218-01	50	3
26	X85751-03A	3020	1

依據EI/2681 C版修改，
原尺寸756，修改為689

WG-21B

美特鋁質有限公司
MIDI Aluminium Fabricator Ltd.

修改	A			採用	工廠	✓	地盤		
日期	25/11			材料颜色	Dark Grey+White				

工程號	J851	類別		物料號	-		
地盘	青衣190	制圖	W.E.X	2020-05-26	圖號	GWSLa-672.5H1-c1	
图纸名称	单元组装图	復核	-	-	數量	-	
材料	-	批准	-	-	單件重量	-	(KW)

VIEW G

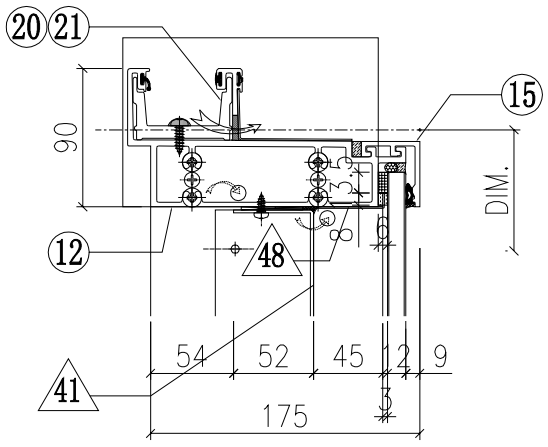

VIEW E

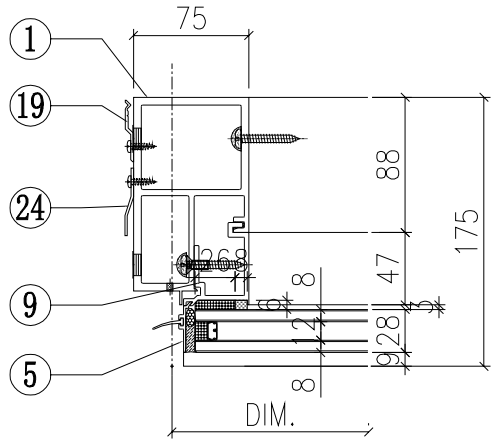

VIEW F

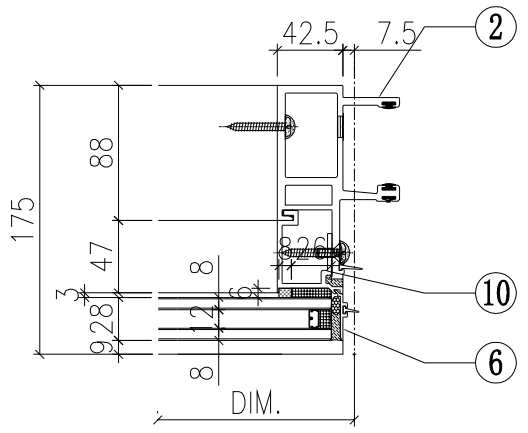

VIEW H

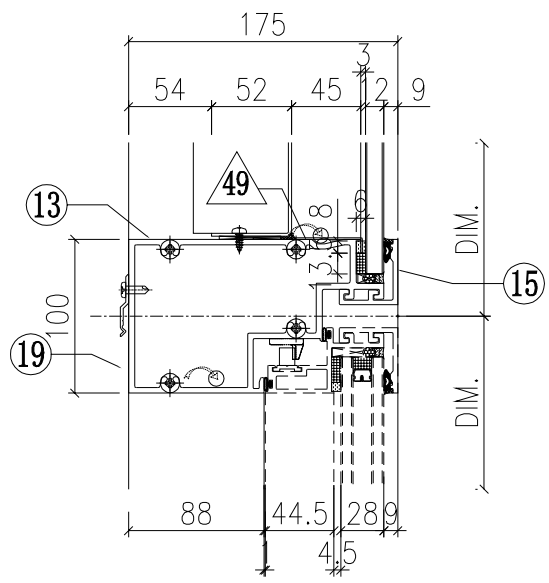

VIEW K

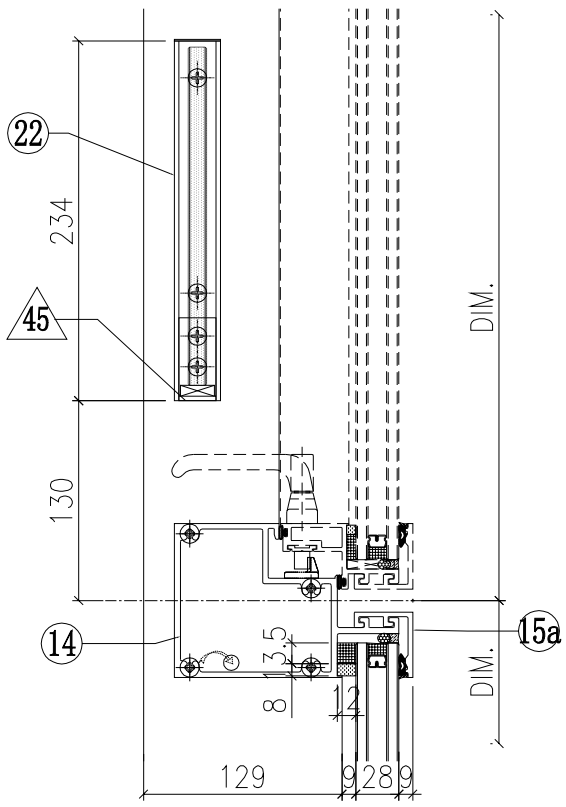

VIEW L

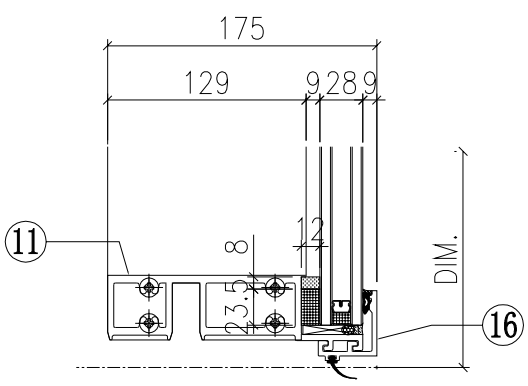

◇ OTHERS (ALUM. & G.M.S. PARTS)

ITEM	FAB. DWG NO.	LENGTH (mm)	QTY
41	BP-01-03W 568.5 x 776 (BACK PANEL)		1
42	AP-01G 3mm THK. ALUM. PLATE		1
43	AP-02 3mm THK. ALUM. PLATE		2
44			
45	AA-03G 3mm THK. ALUM. ANGLE	21	2
46	AP-03-16 1.5mm THK. ALUM. PLATE		1
47a	AP-09L-1W 1mm THK. ALUM. PLATE	777	1
47b	AP-09R-1W 1mm THK. ALUM. PLATE	777	1
48	AP-10-T11W 1mm THK. ALUM. PLATE	590.5	1
49	AP-10-B11W 1mm THK. ALUM. PLATE	590.5	1

依據EI/2681 C版修改，
原尺寸756，修改為689

○ ALUM. EXTRUSION

ITEM	FAB. DWG NO.	LENGTH (mm)	QTY
1	X85726-01LG	3120	1
2	X85721-01G	3120	1
3	X85757-02-01W	836	1
4	X85757-01-01W	836	1
5	X85757-04-01G	756	1
6	X85757-03-01G	756	1
7	X85745-01L-01G	779	1
8	X85745-01R-01G	779	1
9	X85748-01LG	689	1
10	X85748-01RG	689	1
11	X85730-01L-01G	657.5	1
12	X85731-01L-01G	690	1
13	X85733-01L-01G	657.5	1
14	X85734-01L-01G	657.5	1
15	X85743-01-01W	657.5	2
15a	X85743-01-01G	657.5	1
16	X85742-01-01G	657.5	1
17	X85461-01L	200	1
18	X85461-01R	200	1
19	X85751-01	50	11
20	X85752-01	250	1
21	X85752-02L	200	1
22	X85476-01G	234	2
23	(窗玉)CW-SH01LG		1
24	X85751-03A	3020	1
25			

VIEW C

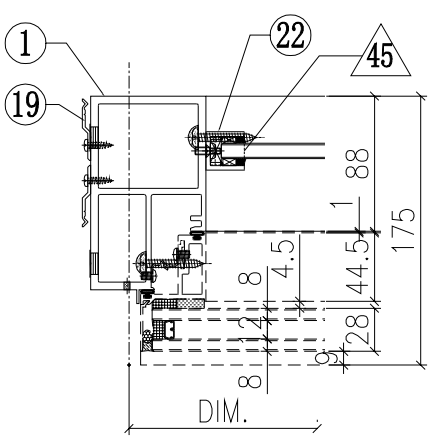

VIEW D

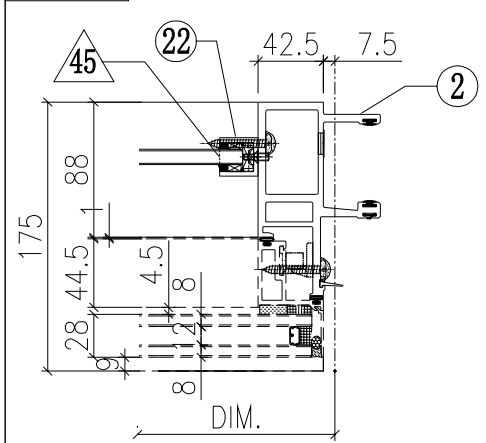

GW-12B

美特鋁質有限公司
MIDI Aluminium Fabricator Ltd.

修改	A			採用	工廠	✓	地盤		
日期	25/11			材料颜色	Dark Grey+White				

工程號	J851	類別		物料號	-		
地盘	青衣190	制圖	W.E.X	2020-05-26	圖號	GWSRb-672.5H1-c2	
图纸名称	单元组装图	復核	-	-	數量	-	
材料	-	批准	-	-	單件重量	-	(KW)

VIEW G

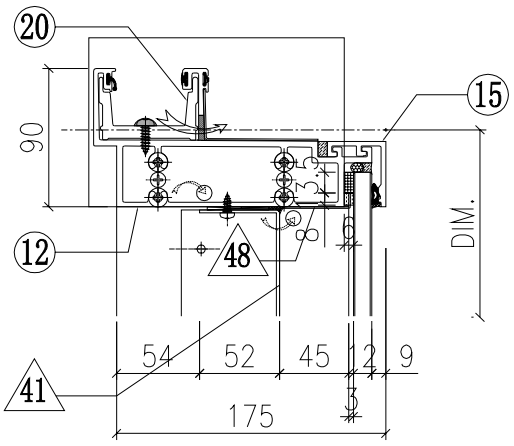

VIEW E

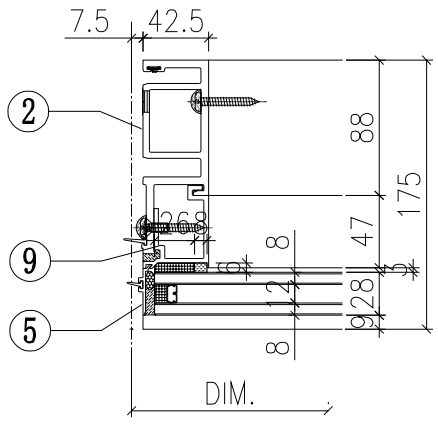

VIEW F

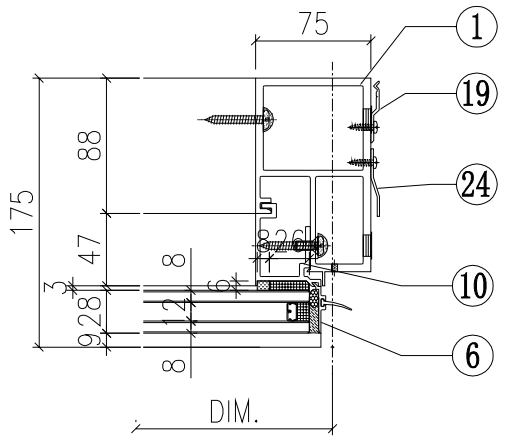

VIEW H

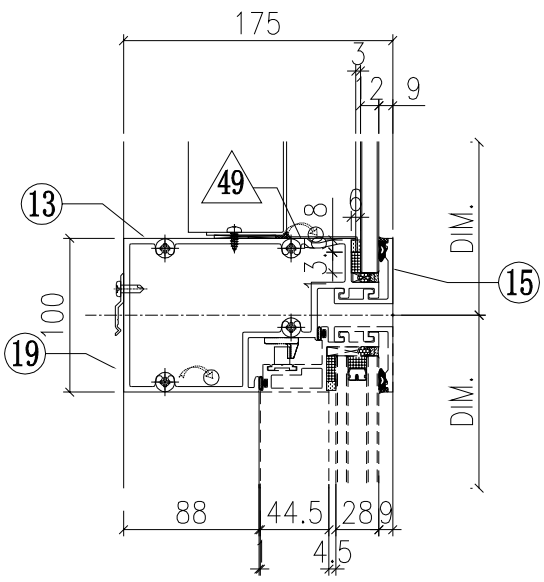

VIEW K

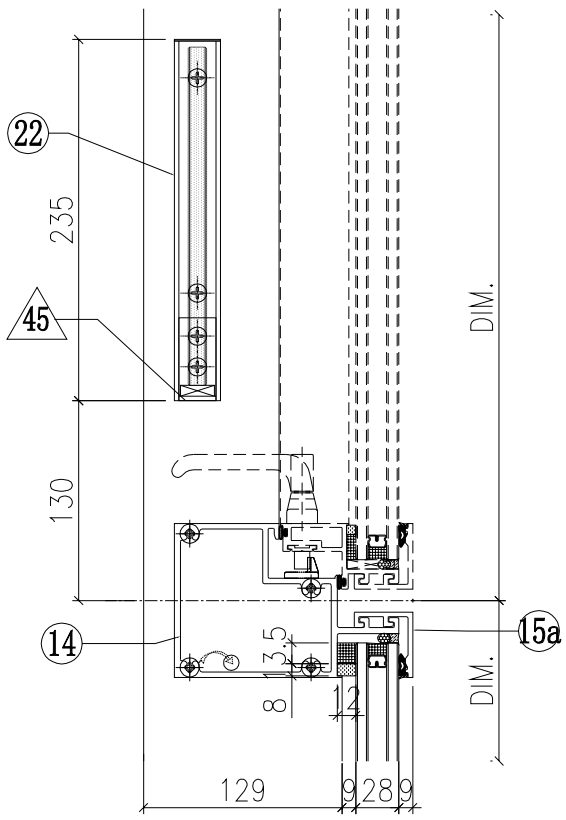

VIEW L

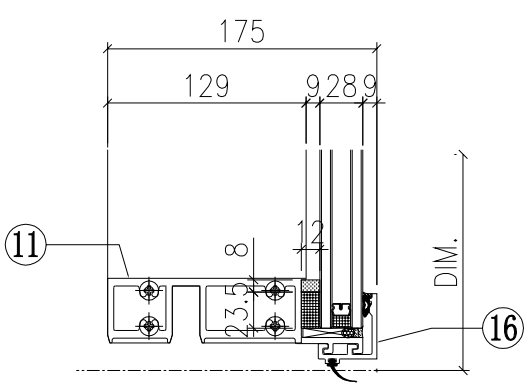

◇ OTHERS (ALUM. & G.M.S. PARTS)

ITEM	FAB. DWG NO.	LENGTH (mm)	QTY
41	BP-01-03W		1
	568.5 x 776 (BACK PANEL)		
42	AP-01G		1
	3mm THK. ALUM. PLATE		
43	AP-02		2
	3mm THK. ALUM. PLATE		
44			
45	AA-03G	21	2
	3mm THK. ALUM. ANGLE		
46	AP-03-16		1
	1.5mm THK. ALUM. PLATE		
47a	AP-09L-1W	777	1
	1mm THK. ALUM. PLATE		
47b	AP-09R-1W	777	1
	1mm THK. ALUM. PLATE		
48	AP-10-T11W	590.5	1
	1mm THK. ALUM. PLATE		
49	AP-10-B11W	590.5	1
	1mm THK. ALUM. PLATE		

依據EI/2681 C版修改，
原尺寸756，修改為689

○ ALUM. EXTRUSION

ITEM	FAB. DWG NO.	LENGTH (mm)	QTY
1	X85726-01RG	3120	1
2	X85722-01G	3120	1
3	X85757-01-01W	836	1
4	X85757-02-01W	836	1
5	X85757-03-01G	756	1
6	X85757-04-01G	756	1
7	X85745-01L-01G	779	1
8	X85745-01R-01G	779	1
9	X85748-01LG	689	1
10	X85748-01RG	689	1
11	X85730-01R-01G	657.5	1
12	X85731-01R-01G	690	1
13	X85733-01R-01G	657.5	1
14	X85734-01R-01G	657.5	1
15	X85743-01-01W	657.5	2
15a	X85743-01-01G	657.5	1
16	X85742-01-01G	657.5	1
17	X85461-01L	200	1
18	X85461-01R	200	1
19	X85751-01	50	11
20	X85752-02R	200	1
21			
22	X85476-01G	234	2
23	(窗玉)CW-SH01RG		1
24	X85751-03A	3020	1
25			

VIEW C

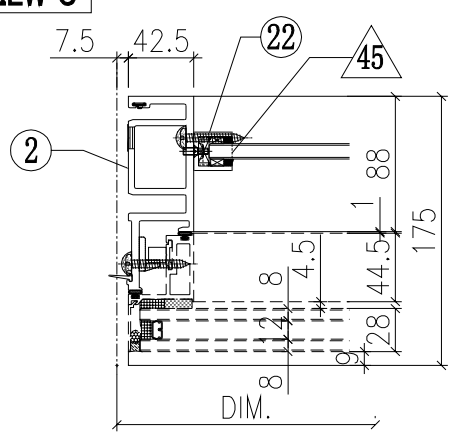

VIEW D

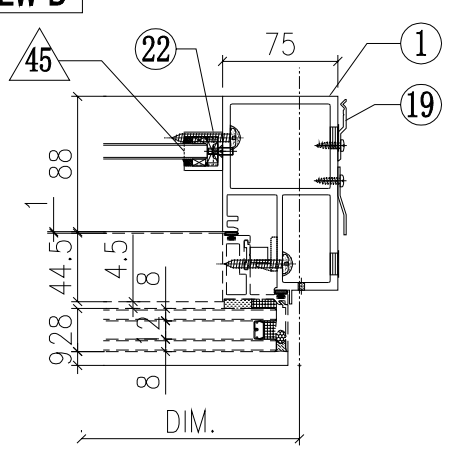

GW-13B

美特鋁質有限公司
MIDI Aluminium Fabricator Ltd.

修改	A	B		採用	工廠	✓	地盤	
日期	15/10	25/11		材料颜色	Dark Grey+WHITE			

工程號	J851	類別		物料號	-		
地盘	青衣190	制圖	W.E.X	2020-05-26	圖號	GWSLb-557.5H1-b1c2	
图纸名称	单元组装图	復核	-	-	數量	-	
材料	-	批准	-	-	單件重量	-	(KW)

VIEW G

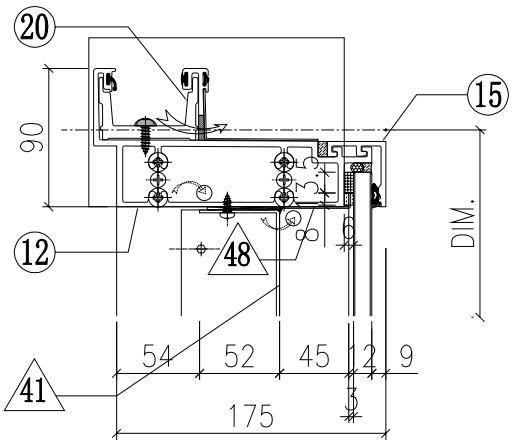

VIEW E

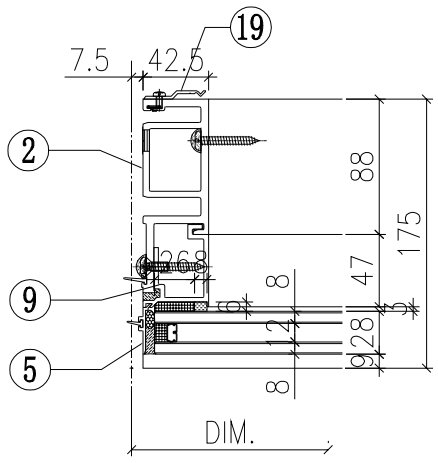

VIEW F

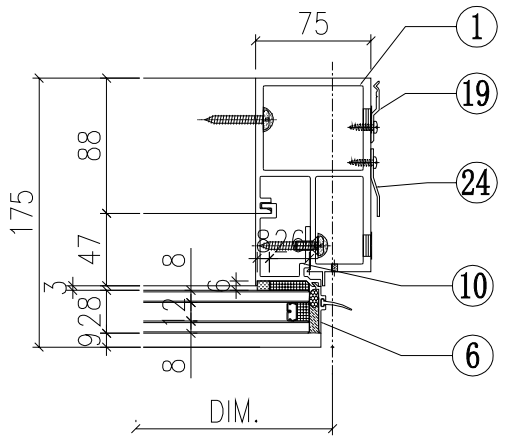

VIEW H

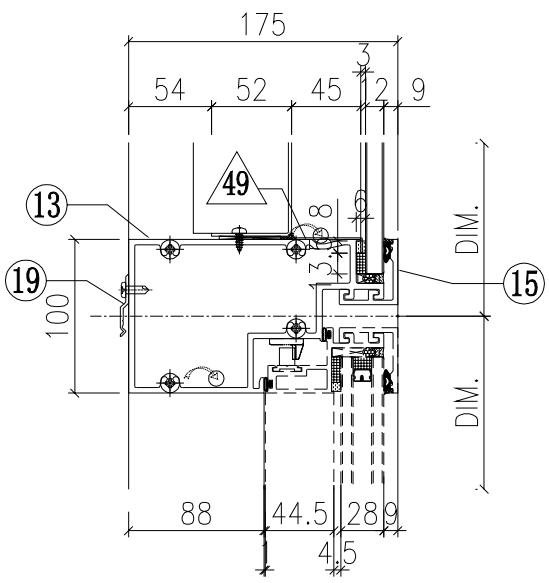

VIEW K

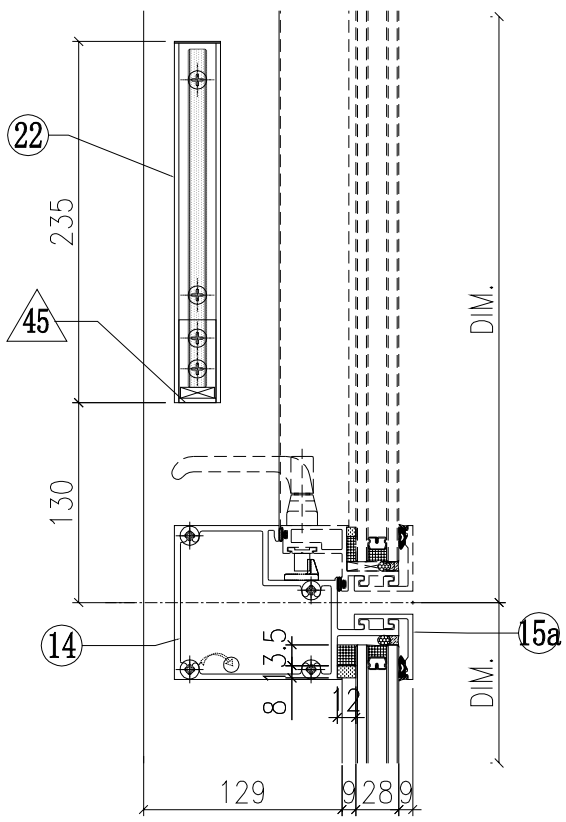

VIEW L

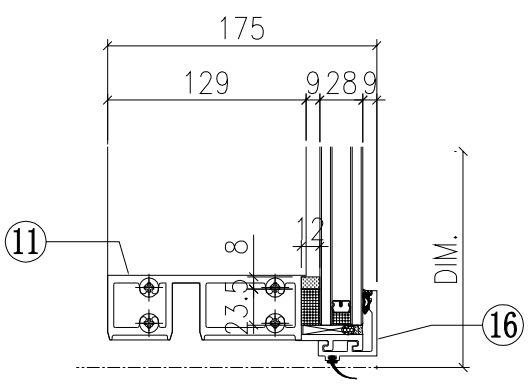

VIEW C

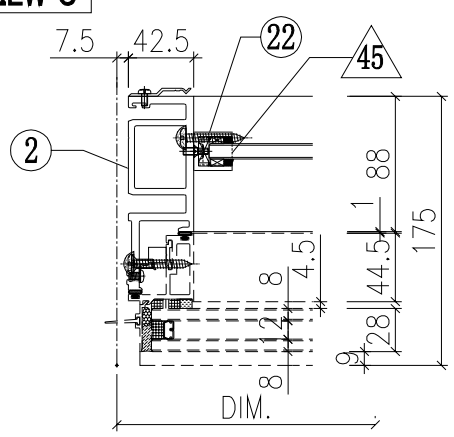

VIEW D

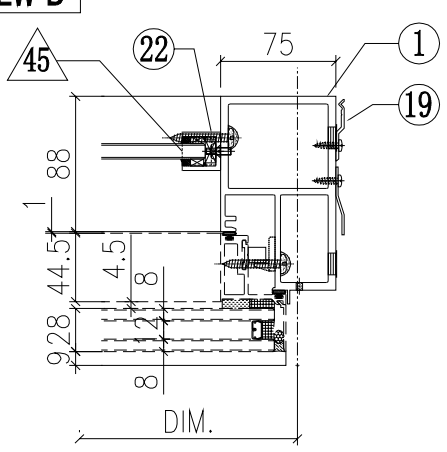

◇ OTHERS (ALUM. & G.M.S. PARTS)

ITEM	FAB. DWG NO.	LENGTH (mm)	QTY
41	BP-05-05W 453.5 x 776 (BACK PANEL)		1
42	AP-01G 3mm THK. ALUM. PLATE		1
43	AP-02 3mm THK. ALUM. PLATE		2
44			
45	AA-03G 3mm THK. ALUM. ANGLE	21	2
46	AP-03-14 1.5mm THK. ALUM. PLATE		1
47a	AP-09L-1W 1mm THK. ALUM. PLATE	777	1
47b	AP-09R-1W 1mm THK. ALUM. PLATE	777	1
48	AP-10-T12W 1mm THK. ALUM. PLATE	475.5	1
49	AP-10-B12W 1mm THK. ALUM. PLATE	475.5	1

依據EI/2681 C版修改，
原尺寸756，修改為689

◯ ALUM. EXTRUSION

ITEM	FAB. DWG NO.	LENGTH (mm)	QTY
1	X85726-05RG	3120	1
2	X85722-03G	3120	1
3	X85757-01-01W	836	1
4	X85757-02-01W	836	1
5	X85757-03-01G	756	1
6	X85757-04-01G	756	1
7	X85745-01L-01G	779	1
8	X85745-01R-01G	779	1
9	X85748-01LG	689	1
10	X85748-01RG	689	1
11	X85730-01R-06G	542.5	1
12	X85731-01R-03G	575	1
13	X85733-04R-02G	542.5	1
14	X85734-04R-02G	542.5	1
15	X85743-01-17W	542.5	2
15a	X85743-01-17G	542.5	1
16	X85742-01-17G	542.5	1
17	X85461-01L	200	1
18	X85461-01R	200	1
19	X85751-01	50	18
20	X85752-02R	200	1
21			
22	X85476-01G	234	2
23	(窗玉)CW-SH09LG		1
24	X85751-03A	3020	1

GW-14B

美特鋁質有限公司
MIDI Aluminium Fabricator Ltd.

工程號	J851	類別		物料號	-				
地盘	青衣190	制圖	W.E.X	2020-05-26	圖號	GWSLk-672.5H1-b1c2			
图纸名称	单元组装图	復核	-	-	數量	-			
材料	-	批准	-	-	單件重量	-	(KW)		

修改	A			採用	工廠	✓	地盤
日期	25/11			材料颜色	Dark Grey+WHITE		

VIEW G

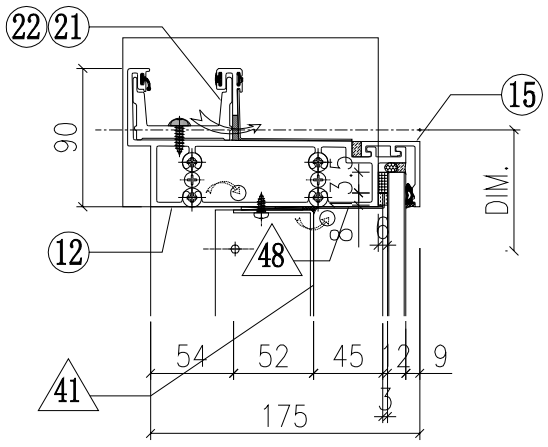

VIEW E

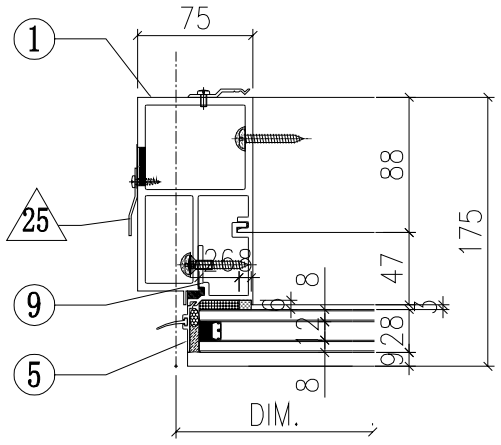

VIEW F

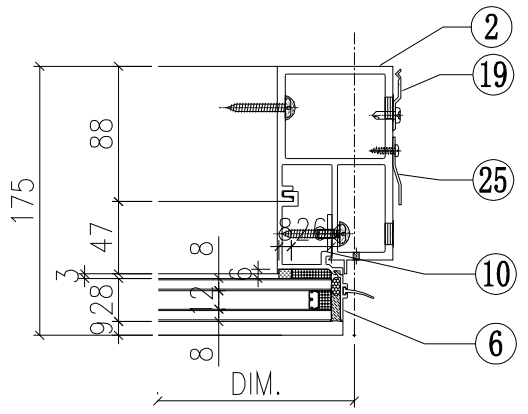

VIEW H

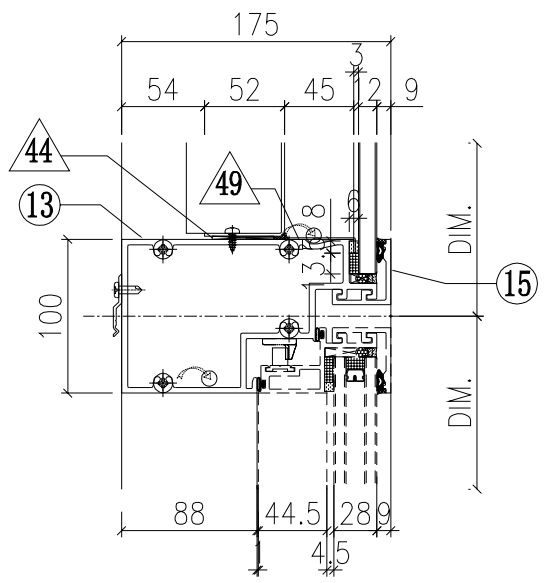

VIEW K

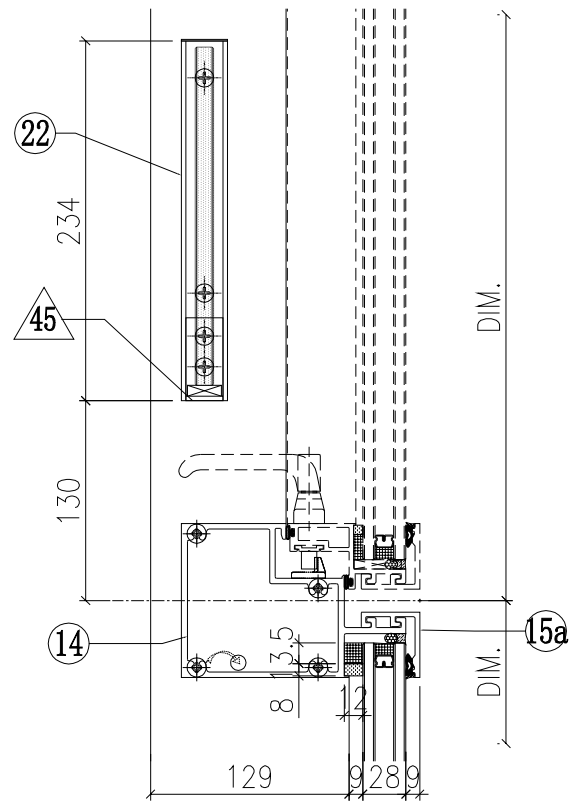

VIEW L

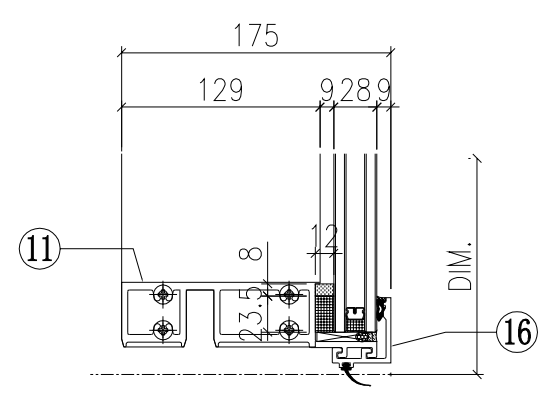

VIEW C

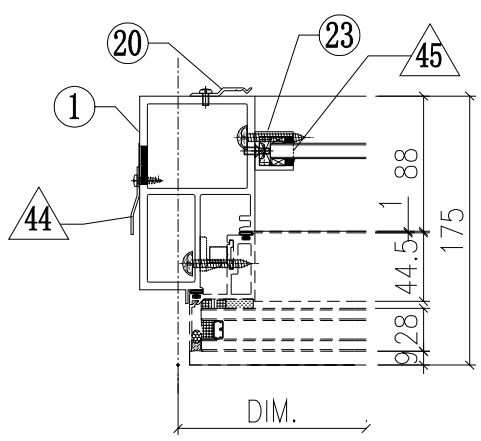

VIEW D

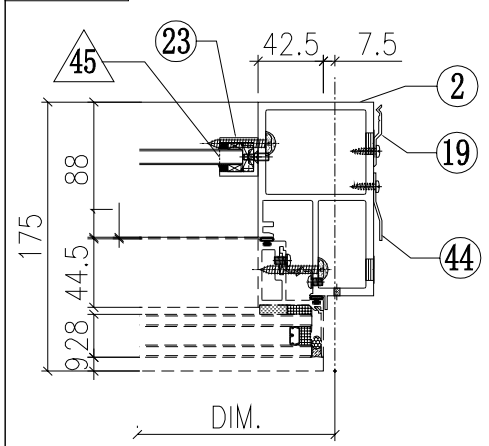

◇ OTHERS (ALUM. & G.M.S. PARTS)

ITEM	FAB. DWG NO.	LENGTH (mm)	QTY
41	BP-01-03W 568.5 x 776 (BACK PANEL)		1
42	AP-01G 3mm THK. ALUM. PLATE		2
43	AP-02 3mm THK. ALUM. PLATE		4
44			
45	AA-03G 3mm THK. ALUM. ANGLE	21	2
46	AP-03-16 1.5mm THK. ALUM. PLATE		1
47a	AP-09L-1W 1mm THK. ALUM. PLATE	777	1
47b	AP-09R-1W 1mm THK. ALUM. PLATE	777	1
48	AP-10-T11W 1mm THK. ALUM. PLATE	590.5	1
49	AP-10-B11W 1mm THK. ALUM. PLATE	590.5	1

依據EI/2681 C版修改，
原尺寸756，修改為689

◯ ALUM. EXTRUSION

ITEM	FAB. DWG NO.	LENGTH (mm)	QTY
1	X85726-05RG	3120	1
2	X85726-07LG	3120	1
3	X85757-02-01W	836	1
4	X85757-02-01W	836	1
5	X85757-04-01G	756	1
6	X85757-04-01G	756	1
7	X85745-01L-01G	779	1
8	X85745-01R-01G	779	1
9	X85748-01LG	689	1
10	X85748-01RG	689	1
11	X85730-06-01G	657.5	1
12	X85731-09-02G	722.5	1
13	X85733-07L-01G	657.5	1
14	X85734-07L-01G	657.5	1
15	X85743-01-01W	657.5	2
15a	X85743-01-01G	657.5	1
16	X85742-01-01G	657.5	1
17	X85461-01L	200	1
18	X85461-01R	200	1
19	X85751-01	50	11
20	X85751-01	50	8
21	X85752-02L	200	1
22	X85752-02R	200	1
23	X85476-01G	234	2
24	(窗玉)CW-SH06LG		1
25	X85751-03A	3020	2
26			

GW-15B

美特鋁質有限公司
MIDI Aluminium Fabricator Ltd.

修改	A			採用	工廠	✓	地盤		
日期	25/11			材料颜色	Dark Grey+WHITE				

工程號	J851	類別		物料號	-		
地盘	青衣190	制圖	W.E.X	2020-05-26	圖號	GWSRk-622.5H1-c1b2	
图纸名称	单元组装图	復核	-	-	數量	-	
材料	-	批准	-	-	單件重量	-	(KW)

VIEW G

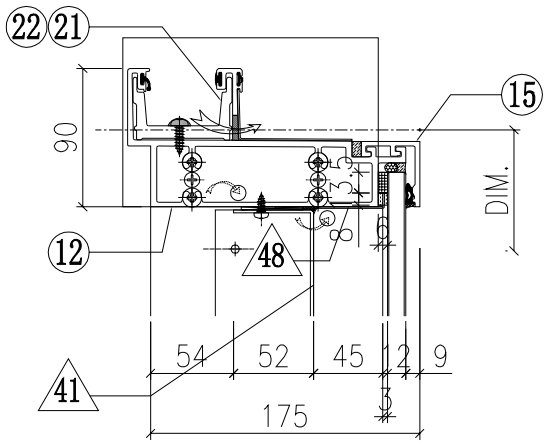

VIEW F

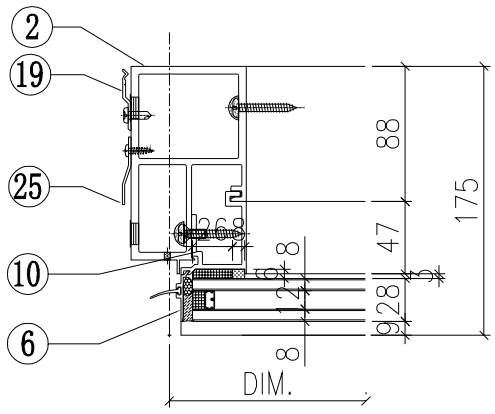

VIEW E

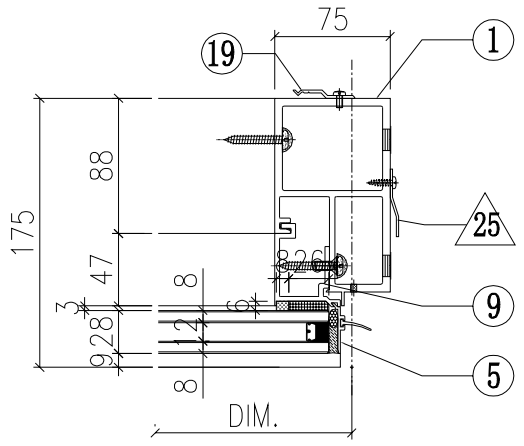

VIEW H

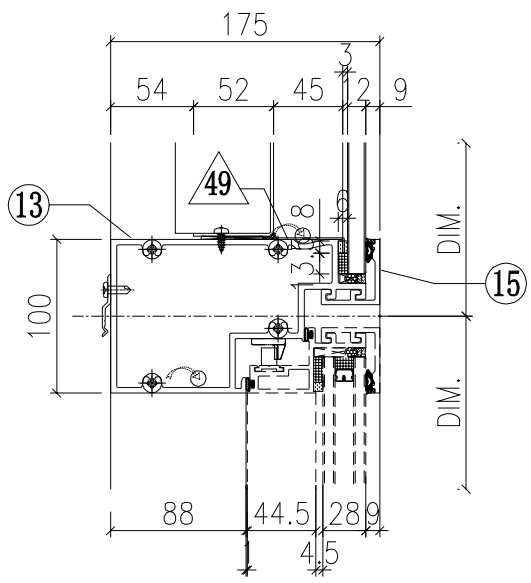

VIEW K

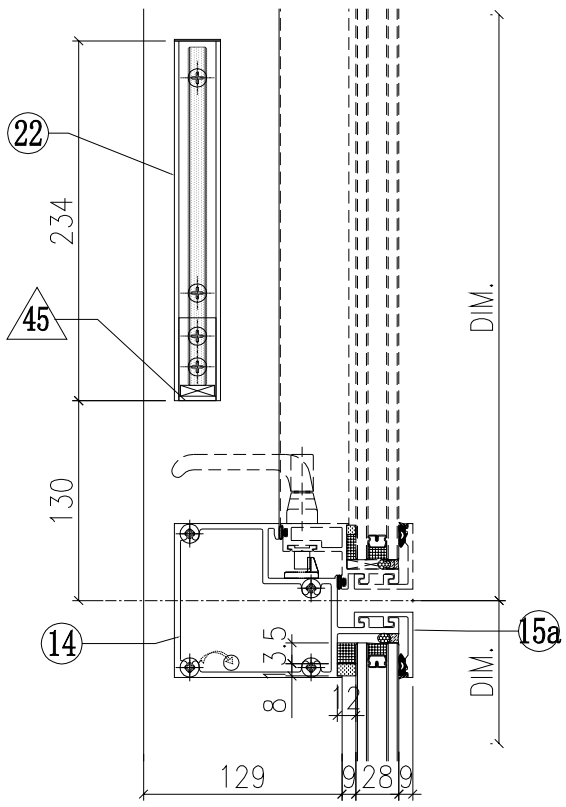

VIEW L

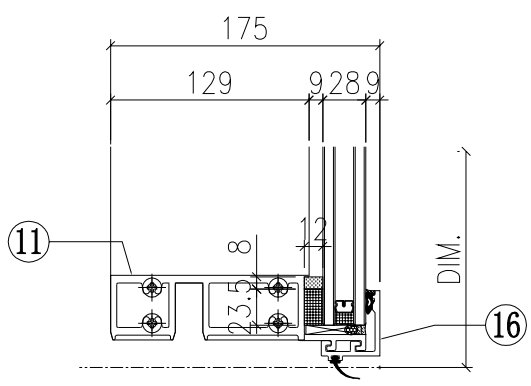

◇ OTHERS (ALUM. & G.M.S. PARTS)

ITEM	FAB. DWG NO.	LENGTH (mm)	QTY
41	BP-05-03W 518.5 x 776 (BACK PANEL)		1
42	AP-01G 3mm THK. ALUM. PLATE		2
43	AP-02 3mm THK. ALUM. PLATE		4
44			
45	AA-03G 3mm THK. ALUM. ANGLE	21	2
46	AP-03-16 1.5mm THK. ALUM. PLATE		1
47a	AP-09L-1W 1mm THK. ALUM. PLATE	777	1
47b	AP-09R-1W 1mm THK. ALUM. PLATE	777	1
48	AP-10-T14W 1mm THK. ALUM. PLATE	540.5	1
49	AP-10-B14W 1mm THK. ALUM. PLATE	540.5	1

依據EI/2681 C版修改，
原尺寸756，修改為689

◯ ALUM. EXTRUSION

ITEM	FAB. DWG NO.	LENGTH (mm)	QTY
1	X85726-05LG	3120	1
2	X85726-07RG	3120	1
3	X85757-02-01W	836	1
4	X85757-02-01W	836	1
5	X85757-04-01G	756	1
6	X85757-04-01G	756	1
7	X85745-01L-01G	779	1
8	X85745-01R-01G	779	1
9	X85748-01LG	689	1
10	X85748-01RG	689	1
11	X85730-06-04G	607.5	1
12	X85731-09-04G	672.5	1
13	X85733-07R-03G	607.5	1
14	X85734-07R-03G	607.5	1
15	X85743-01-15W	607.5	2
15a	X85743-01-15G	607.5	1
16	X85742-01-15G	607.5	1
17	X85461-01L	200	1
18	X85461-01R	200	1
19	X85751-01	50	10
20	X85751-01	50	8
21	X85752-02L	200	1
22	X85752-02R	200	1
23	X85476-01G	234	2
24	(窗玉)CW-SH07RG		1
25	X85751-03A	3020	2
26			

VIEW D

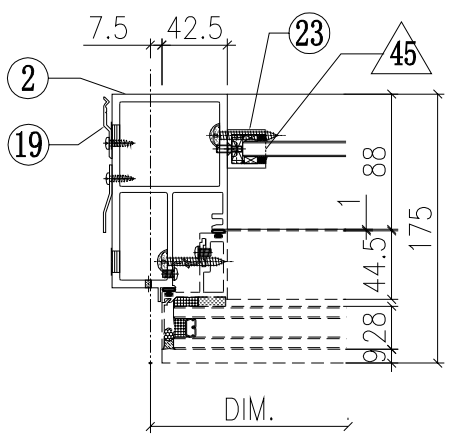

VIEW C

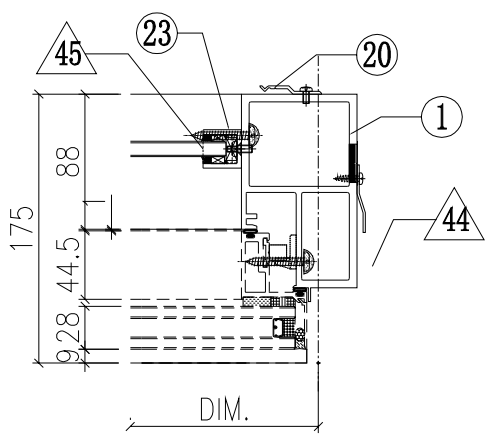

GW-16B

美特鋁質有限公司
MIDI Aluminium Fabricator Ltd.

修改	A			採用	工廠	✓	地盤		
日期	25/11			材料颜色	Dark Grey+WHITE				

工程號	J851	類別		物料號	-		
地盘	青衣190	制圖	W.E.X	2020-05-26	圖號	GWSRk-662.5H1-c1b2	
图纸名称	单元组装图	復核	-	-	數量	-	
材料	-	批准	-	-	單件重量	-	(KW)

VIEW G

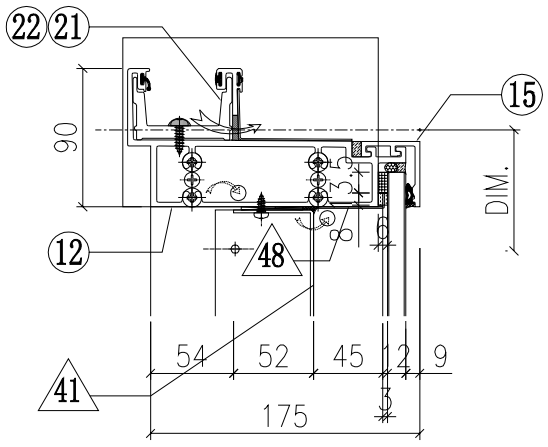

VIEW F

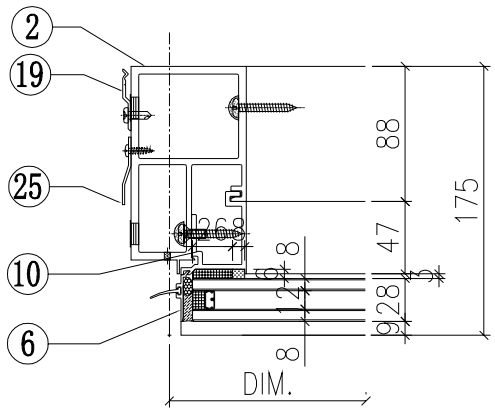

VIEW E

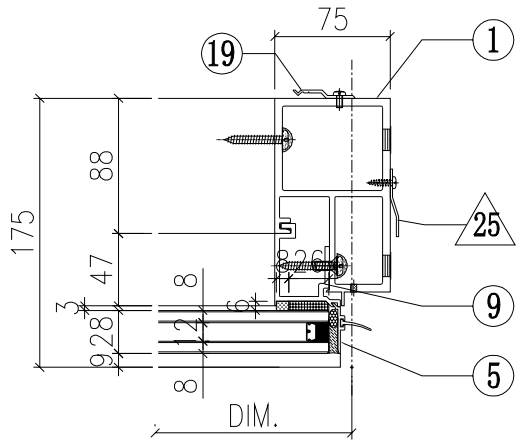

VIEW H

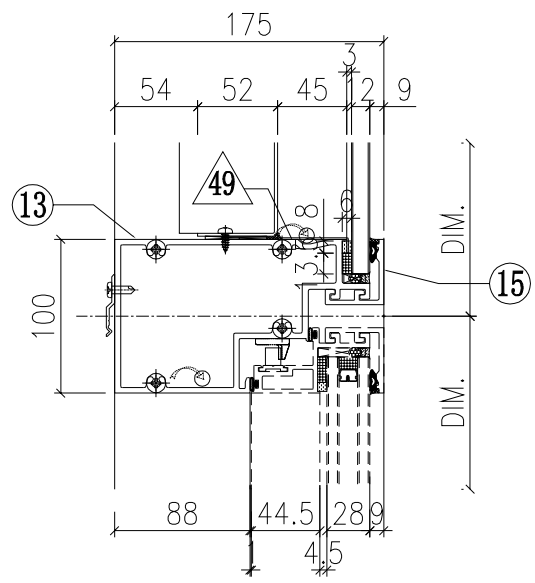

VIEW K

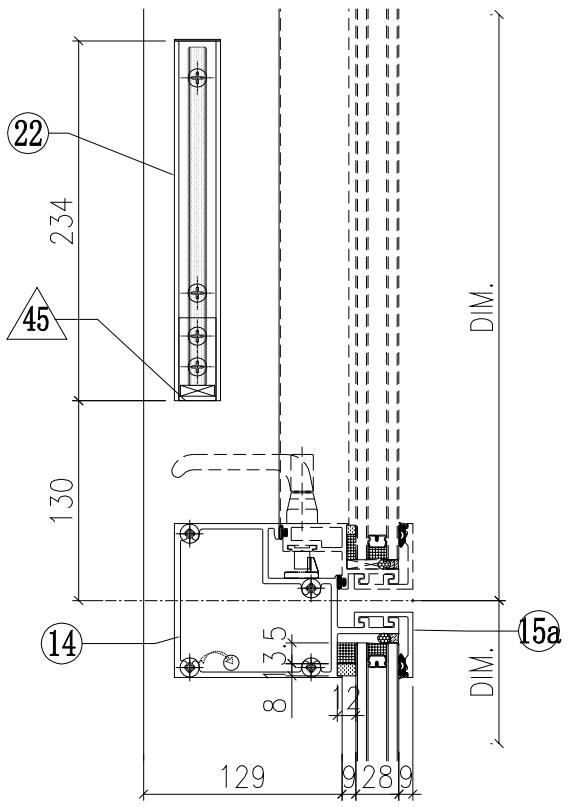

VIEW L

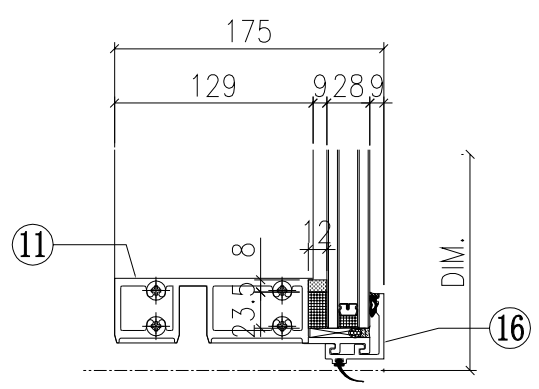

◇ OTHERS (ALUM. & G.M.S. PARTS)

ITEM	FAB. DWG NO.	LENGTH (mm)	QTY
41	BP-05-02W 558.5 x 776 (BACK PANEL)		1
42	AP-01G 3mm THK. ALUM. PLATE		2
43	AP-02 3mm THK. ALUM. PLATE		4
44			
45	AA-03G 3mm THK. ALUM. ANGLE	21	2
46	AP-03-16 1.5mm THK. ALUM. PLATE		1
47a	AP-09L-1W 1mm THK. ALUM. PLATE	777	1
47b	AP-09R-1W 1mm THK. ALUM. PLATE	777	1
48	AP-10-T13W 1mm THK. ALUM. PLATE	580.5	1
49	AP-10-B13W 1mm THK. ALUM. PLATE	580.5	1

依據EI/2681 C版修改，
原尺寸756，修改為689

○ ALUM. EXTRUSION

ITEM	FAB. DWG NO.	LENGTH (mm)	QTY
1	X85726-05LG	3120	1
2	X85726-07RG	3120	1
3	X85757-02-01W	836	1
4	X85757-02-01W	836	1
5	X85757-04-01G	756	1
6	X85757-04-01G	756	1
7	X85745-01L-01G	779	1
8	X85745-01R-01G	779	1
9	X85748-01LG	689	1
10	X85748-01RG	689	1
11	X85730-06-03G	647.5	1
12	X85731-09-03G	712.5	1
13	X85733-07R-02G	647.5	1
14	X85734-07R-02G	647.5	1
15	X85743-01-14W	647.5	2
15a	X85743-01-14G	647.5	1
16	X85742-01-14G	647.5	1
17	X85461-01L	200	1
18	X85461-01R	200	1
19	X85751-01	50	10
20	X85751-01	50	8
21	X85752-02L	200	1
22	X85752-02R	200	1
23	X85476-01G	234	2
24	(窗玉)CW-SH08RG		1
25	X85751-03A	3020	2

VIEW D

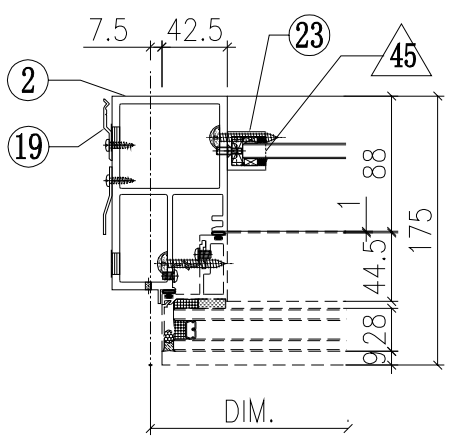

VIEW C

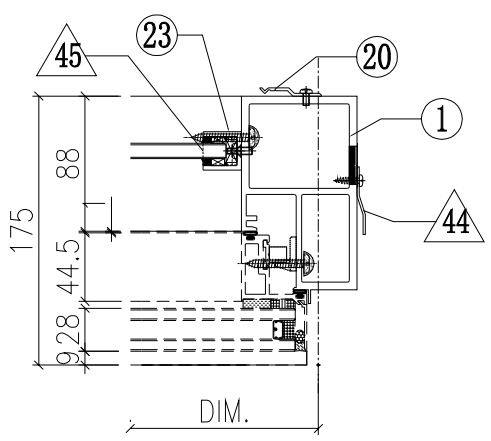

GW-17B

美特鋁質有限公司
MIDI Aluminium Fabricator Ltd.

工程號	J851	類別		物料號	-				
地盘	青衣190	制圖	W.E.X	2020-05-26	圖號	GWSRm-672.5H1-b2SF			
图纸名称	单元组装图	復核	-	-	數量	-			
材料	-	批准	-	-	單件重量	-	(KW)		

修改	A			採用	工廠	✓	地盤	
日期	25/11			材料颜色	Dark Grey+WHITE			

VIEW G

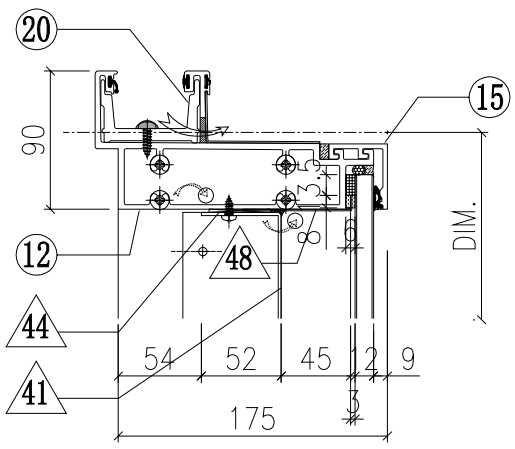

VIEW E

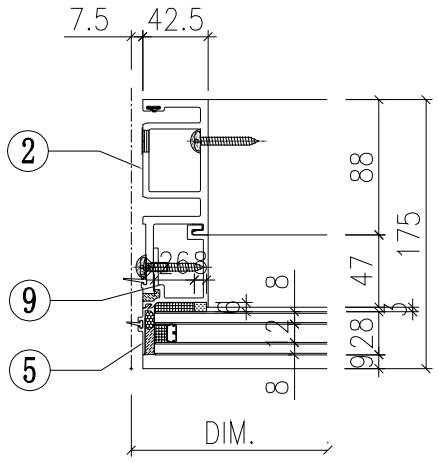

VIEW F

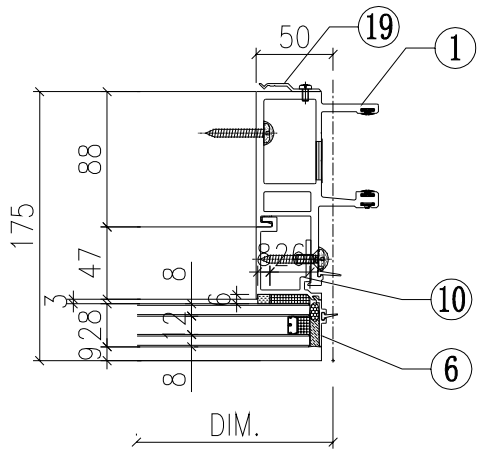

VIEW H

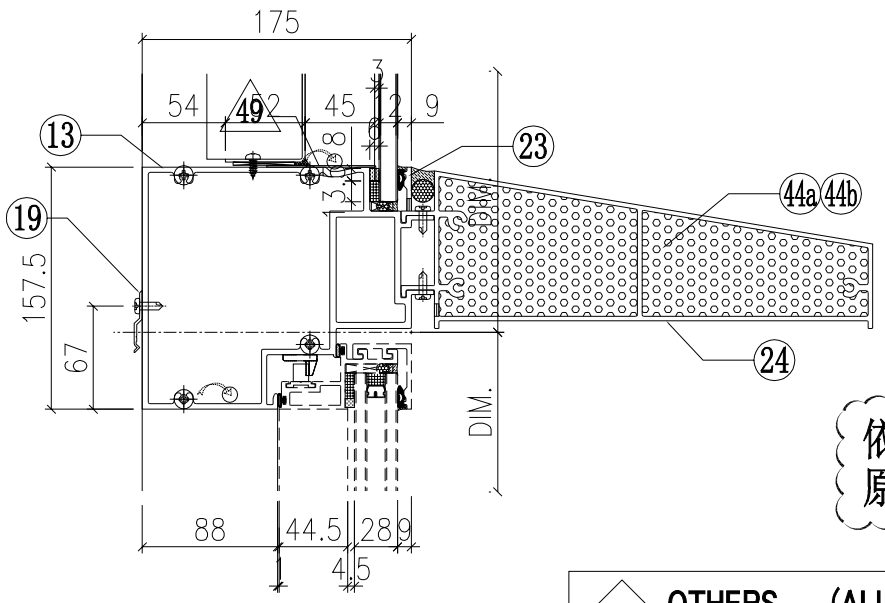

依據EI/2681 C版修改，
原尺寸756，修改為689

VIEW K

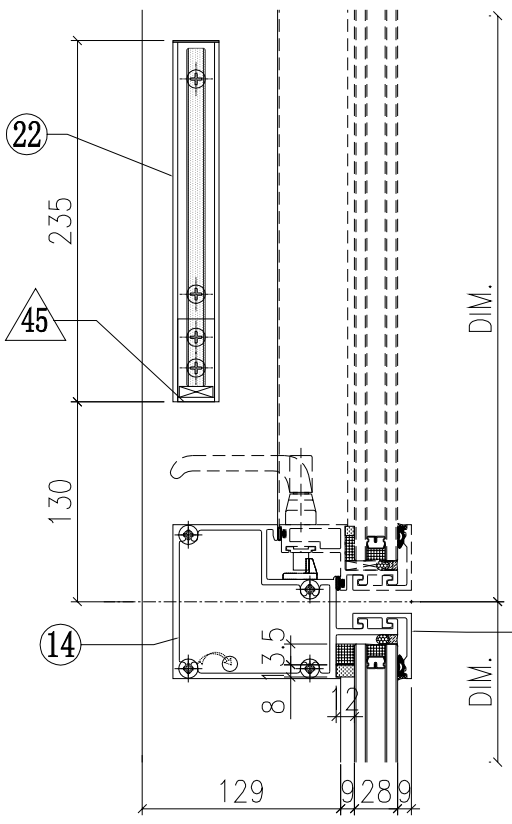

VIEW L

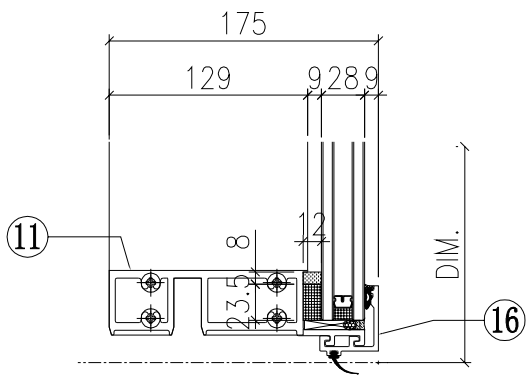

◇ OTHERS (ALUM. & G.M.S. PARTS)

ITEM	FAB. DWG NO.	LENGTH (mm)	QTY
41	BP-04-03W 568.5 x 718.5 (BACK PANEL)		1
42			
43			
44a	AP-07LS 3mm THK. ALUM. PLATE		1
44b	AP-07RS 3mm THK. ALUM. PLATE		1
45	AA-03G 3mm THK. ALUM. ANGLE	21	2
46	AP-03-16 1.5mm THK. ALUM. PLATE		1
47a	AP-09L-2W 1mm THK. ALUM. PLATE	719.5	1
47b	AP-09R-2W 1mm THK. ALUM. PLATE	719.5	1
48	AP-10-T11W 1mm THK. ALUM. PLATE	590.5	1
49	AP-10-B11W 1mm THK. ALUM. PLATE	590.5	1

◯ ALUM. EXTRUSION

ITEM	FAB. DWG NO.	LENGTH (mm)	QTY
1	X85721-04G	3120	1
2	X85722-02G	3120	1
3	X85757-01-03W	778.5	1
4	X85757-01-03W	778.5	1
5	X85757-03-01G	756	1
6	X85757-03-01G	756	1
7	X85745-01L-02G	721.5	1
8	X85745-01R-02G	721.5	1
9	X85748-01LG	689	1
10	X85748-01RG	689	1
11	X85730-05-01G	657.5	1
12	X85731-10G	657.5	1
13	X85735-02RG	657.5	1
14	X85734-03R-01G	657.5	1
15	X85743-01-01W	657.5	1
15a	X85743-01-01G	657.5	1
16	X85742-01-01G	657.5	1
17	X85461-01L	200	1
18	X85461-01R	200	1
19	X85751-01	50	11
20	X85752-01	250	1
21	-	-	-
22	X85476-01G	234	2
23	X85784-01-09W	657.5	1
24	X85738-01-09S	651.5	1
25	(窗玉)CW-SH03RG		1
26			

GW-18B

美特鋁質有限公司
MIDI Aluminium Fabricator Ltd.

工程號	J851	類別		物料號	-				
地盘	青衣190	制圖	W.E.X	2020-05-26	圖號	GWSLm-672.5H1-b1SF			
图纸名称	单元组装图	復核	-	-	數量	-			
材料	-	批准	-	-	單件重量	-	(KW)		

修改	A			採用	工廠	✓	地盤	
日期	25/11			材料顏色	Dark Grey+WHITE			

VIEW G

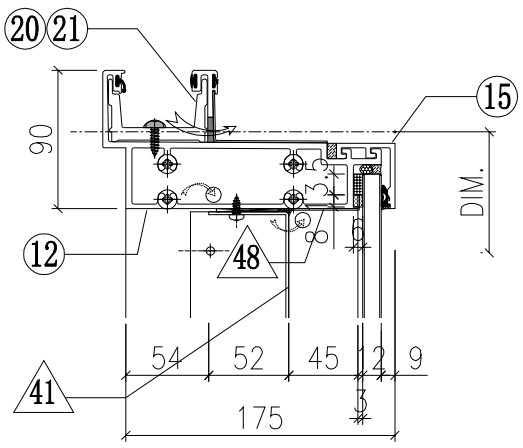

VIEW E

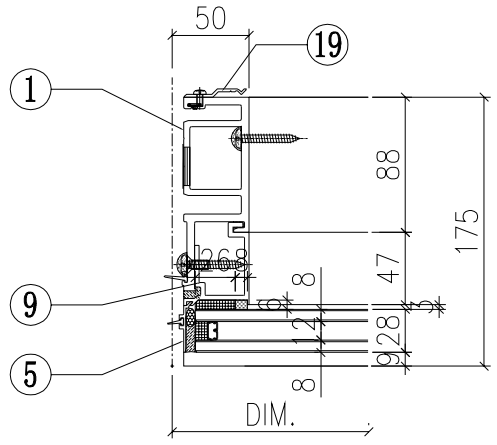

VIEW F

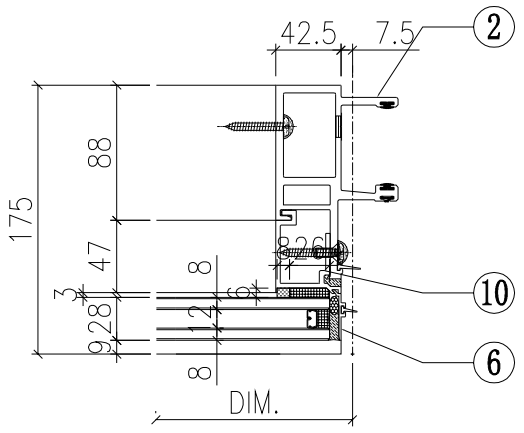

VIEW H

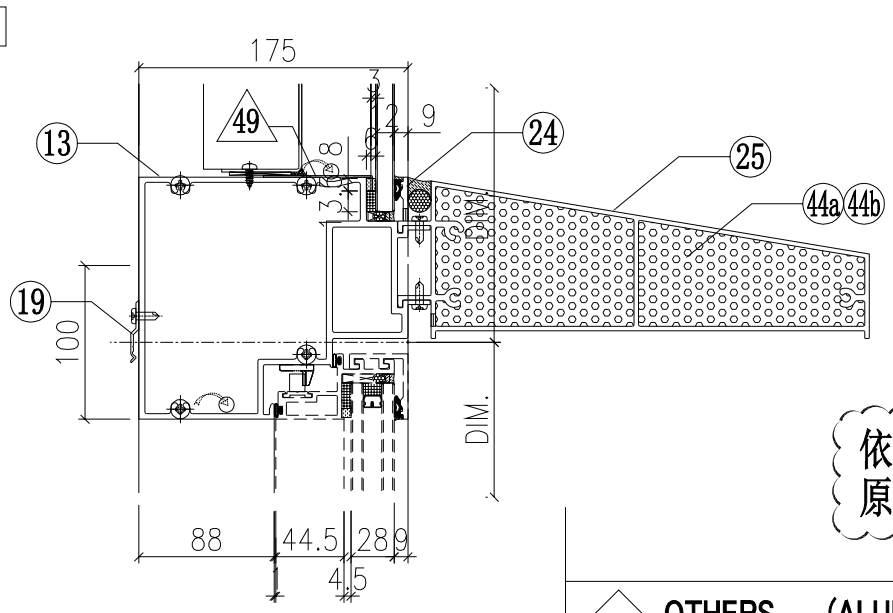

依據EI/2681 C版修改，
原尺寸756，修改為689

VIEW K

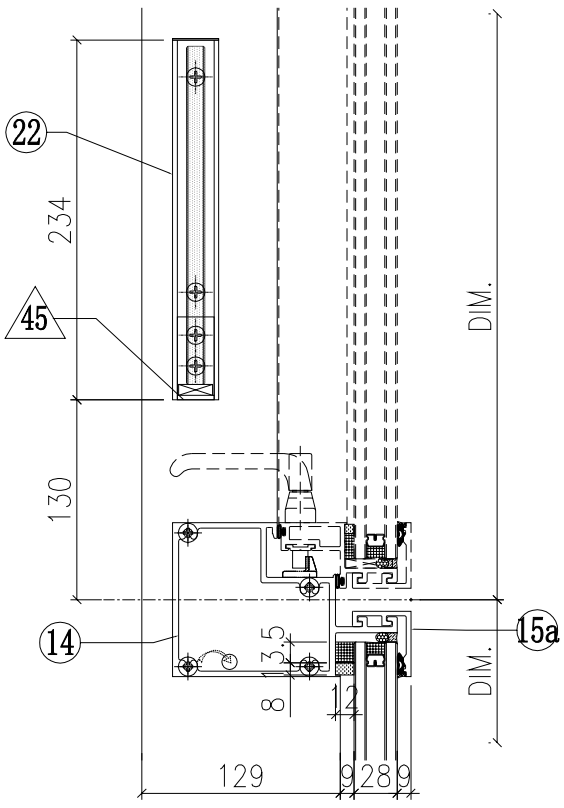

VIEW L

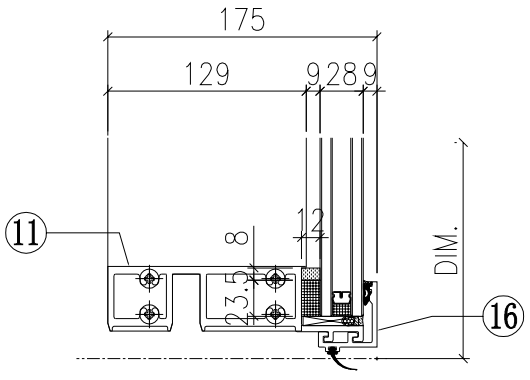

◇ OTHERS (ALUM. & G.M.S. PARTS)

ITEM	FAB. DWG NO.	LENGTH (mm)	QTY
41	BP-04-03W 568.5 x 718.5 (BACK PANEL)		1
42			
43			
44a	AP-07LS 3mm THK. ALUM. PLATE		1
44b	AP-07RS 3mm THK. ALUM. PLATE		1
45	AA-03G 3mm THK. ALUM. ANGLE	21	2
46	AP-03-16 1.5mm THK. ALUM. PLATE		1
47a	AP-09L-2W 1mm THK. ALUM. PLATE	719.5	1
47b	AP-09R-2W 1mm THK. ALUM. PLATE	719.5	1
48	AP-10-T11W 1mm THK. ALUM. PLATE	590.5	1
49	AP-10-B11W 1mm THK. ALUM. PLATE	590.5	1

◯ ALUM. EXTRUSION

ITEM	FAB. DWG NO.	LENGTH (mm)	QTY
1	X85722-04G	3120	1
2	X85721-02G	3120	1
3	X85757-01-03W	778.5	1
4	X85757-01-03W	778.5	1
5	X85757-03-01G	756	1
6	X85757-03-01G	756	1
7	X85745-01L-02G	721.5	1
8	X85745-01R-02G	721.5	1
9	X85748-01LG	689	1
10	X85748-01RG	689	1
11	X85730-05-01G	657.5	1
12	X85731-10G	657.5	1
13	X85735-02LG	657.5	1
14	X85734-03L-01G	657.5	1
15	X85743-01-01W	657.5	1
15a	X85743-01-01G	657.5	1
16	X85742-01-01G	657.5	1
17	X85461-01L	200	1
18	X85461-01R	200	1
19	X85751-01	50	11
20	X85752-01	250	1
21	-	-	-
22	X85476-01G	234	2
23	X85784-01-09W	657.5	1
24	X85738-01-09S	651.5	1
25	(窗玉)CW-SH03LG		1
26			

GW-19B

美特鋁質有限公司
MIDI Aluminium Fabricator Ltd.

工程號	J851	類別		物料號	-		
地盘	青衣190	制圖	W.E.X	2020-05-26	圖號	GWSLm-672.5H1-b1F	
图纸名称	单元组装图	復核	-	-	數量	-	
材料	-	批准	-	-	單件重量	-	(KW)

修改	A			採用	工廠	✓	地盤
日期	25/11			材料顏色	WHITE		

VIEW G

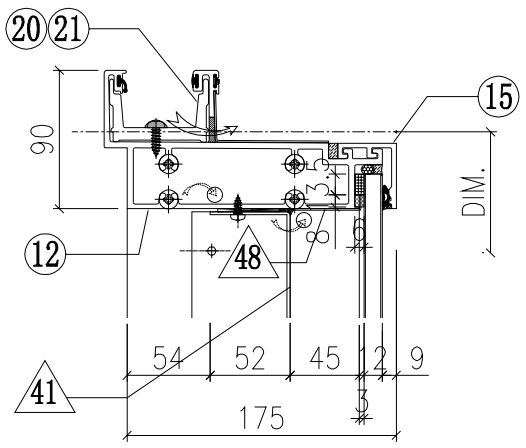

VIEW E

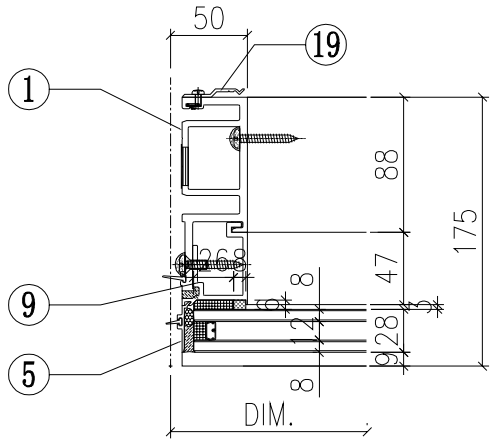

VIEW F

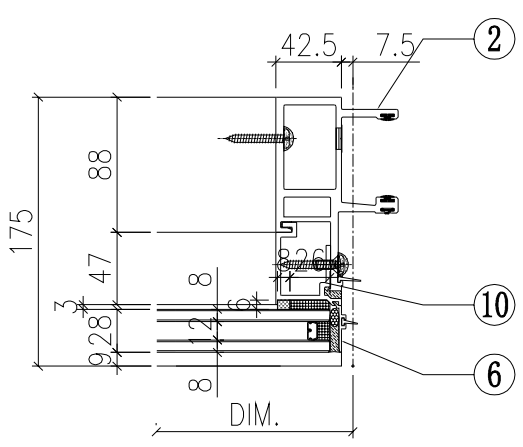

VIEW H

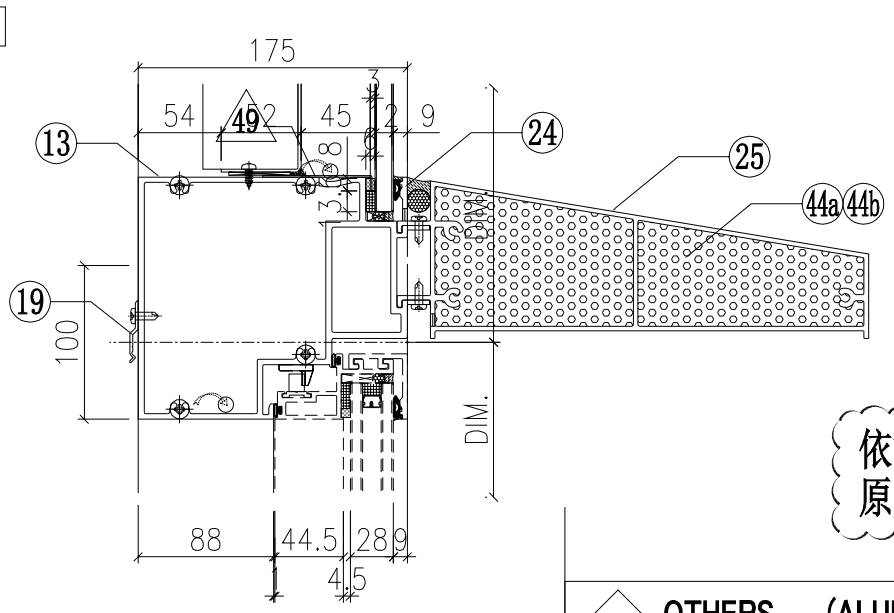

依據EI/2681 C版修改，
原尺寸756，修改為689

VIEW K

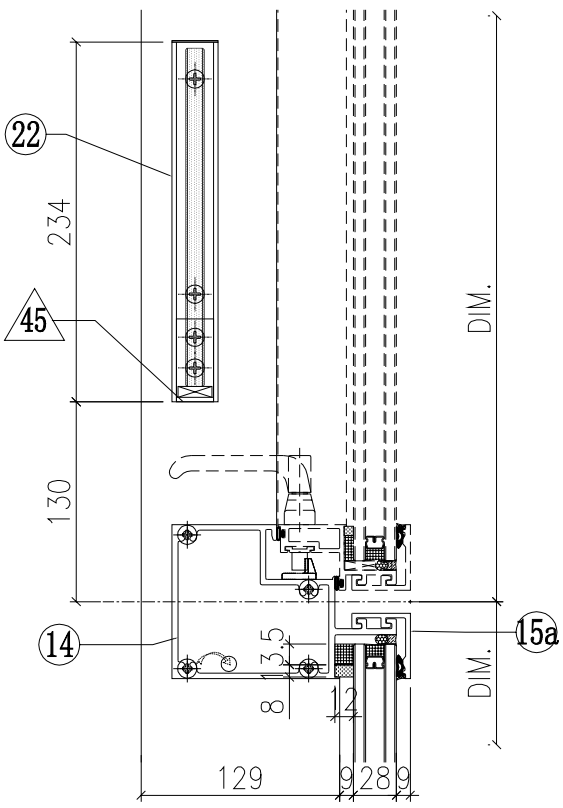

VIEW L

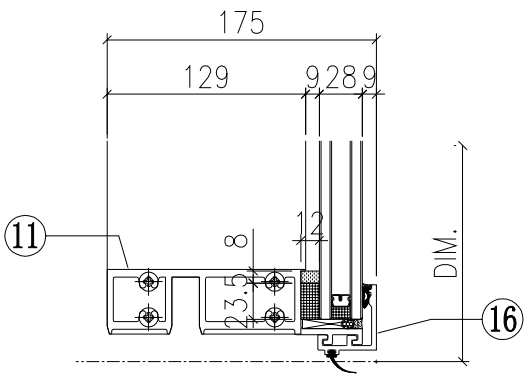

◇ OTHERS (ALUM. & G.M.S. PARTS)

ITEM	FAB. DWG NO.	LENGTH (mm)	QTY
41	BP-04-03W 568.5 x 718.5 (BACK PANEL)		1
42			
43			
44a	AP-07LS 3mm THK. ALUM. PLATE		1
44b	AP-07RS 3mm THK. ALUM. PLATE		1
45	AA-03G 3mm THK. ALUM. ANGLE	21	2
46	AP-03-16 1.5mm THK. ALUM. PLATE		1
47a	AP-09L-2W 1mm THK. ALUM. PLATE	719.5	1
47b	AP-09R-2W 1mm THK. ALUM. PLATE	719.5	1
48	AP-10-T11W 1mm THK. ALUM. PLATE	590.5	1
49	AP-10-B11W 1mm THK. ALUM. PLATE	590.5	1

○ ALUM. EXTRUSION

ITEM	FAB. DWG NO.	LENGTH (mm)	QTY
1	X85722-04G	3120	1
2	X85721-02G	3120	1
3	X85757-01-03W	778.5	1
4	X85757-01-03W	778.5	1
5	X85757-03-01G	756	1
6	X85757-03-01G	756	1
7	X85745-01L-02G	721.5	1
8	X85745-01R-02G	721.5	1
9	X85748-01LG	689	1
10	X85748-01RG	689	1
11	X85730-05-01G	657.5	1
12	X85731-10G	657.5	1
13	X85735-02LG	657.5	1
14	X85734-03L-01G	657.5	1
15	X85743-01-01W	657.5	1
15a	X85743-01-01G	657.5	1
16	X85742-01-01G	657.5	1
17	X85461-01L	200	1
18	X85461-01R	200	1
19	X85751-01	50	11
20	X85752-01	250	1
21	-	-	-
22	X85476-01G	234	2
23	X85784-01-09W	657.5	1
24	X85738-01-09S	651.5	1
25	(窗玉)CW-SH11LG		1
26			

GW-20B

美特鋁質有限公司
MIDI Aluminium Fabricator Ltd.

工程號	J851	類別		物料號	-				
地盘	青衣190	制圖	W.E.X	2020-05-26	圖號	GWSRj-817.5H1-c2			
图纸名称	单元组装图	復核	-	-	數量	-			
材料	-	批准	-	-	單件重量	-	(KW)		

修改	A			採用	工廠	✓	地盤	
日期	25/11			材料颜色	Dark Grey+WHITE			

VIEW G

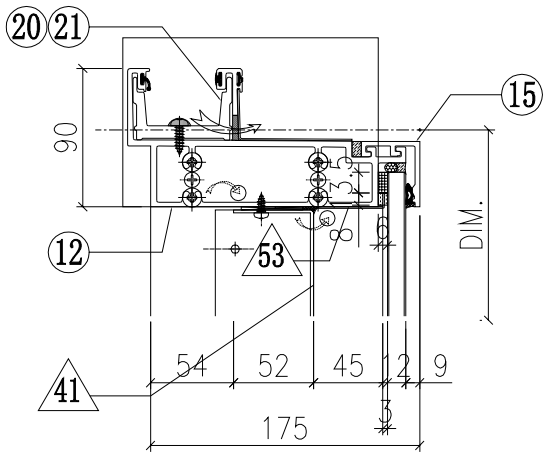

VIEW F

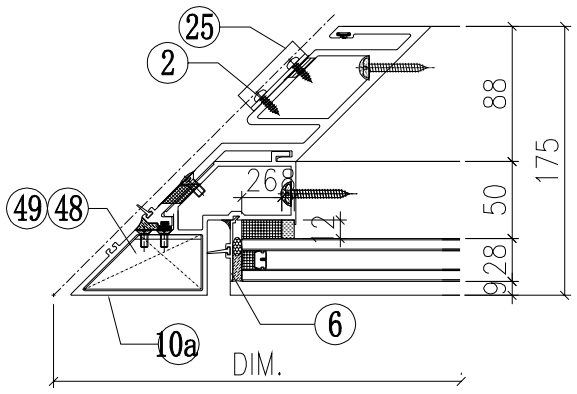

VIEW E

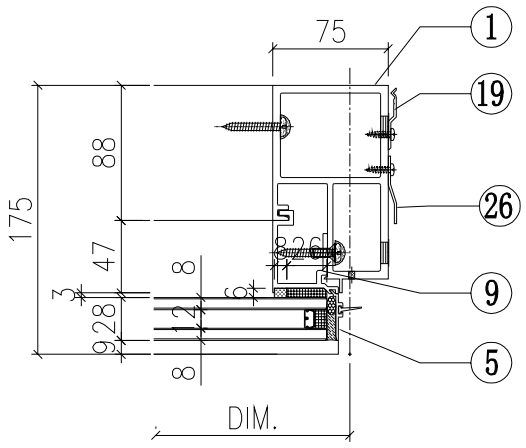

VIEW H

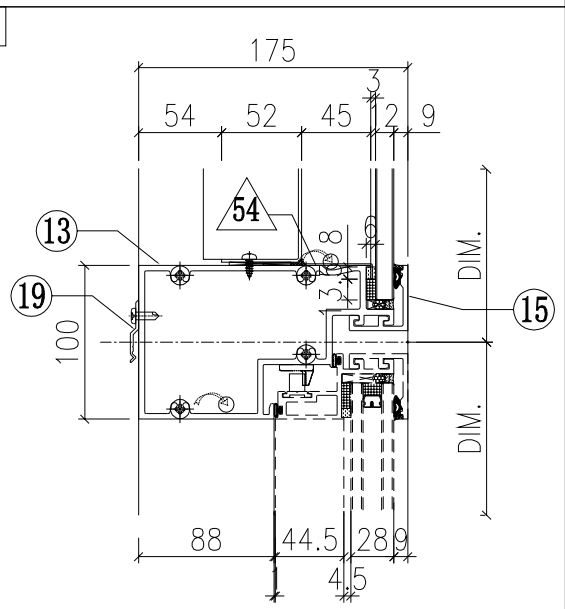

VIEW K

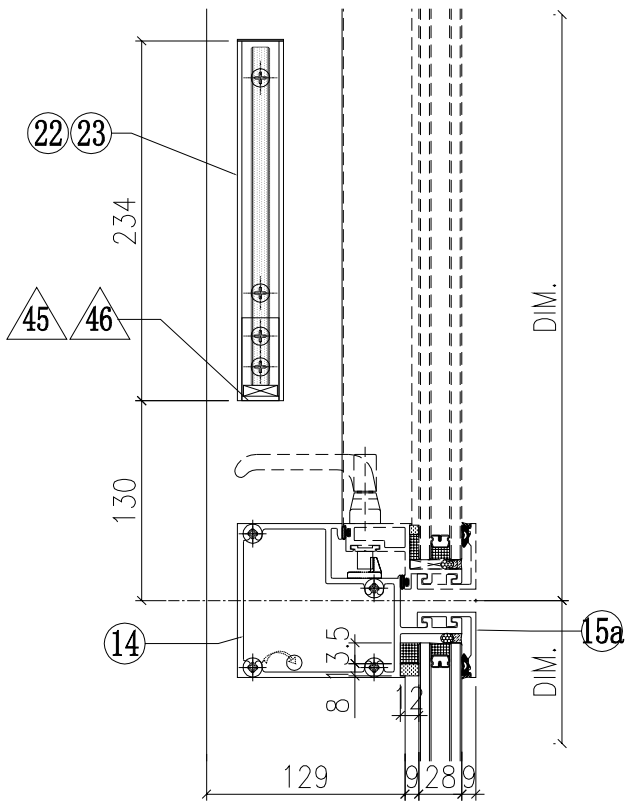

VIEW L

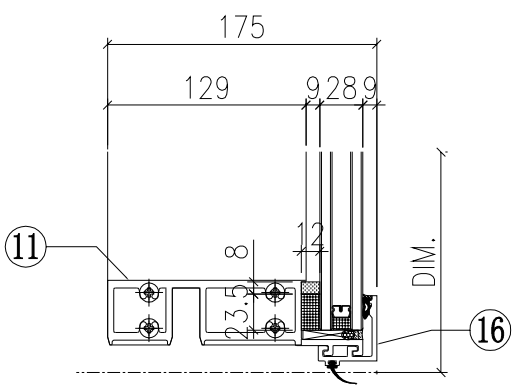

◇ OTHERS (ALUM. & G.M.S. PARTS)

ITEM	FAB. DWG NO.	LENGTH (mm)	QTY
41	BP-03-02W 606 x776 (BACK PANEL)		1
42	AP-01G 3mm THK. ALUM. PLATE		1
43	AP-02 3mm THK. ALUM. PLATE		2
44	- -		-
45	AA-03G 3mm THK. ALUM. ANGLE	21	1
46	AA-04LG 3mm THK. ALUM. ANGLE	21	1
47	AP-08 3mm THK. ALUM. PLATE	50	6
48	AA-02LG 3mm THK. ALUM. ANGLE		2
48a	AA-02LW 3mm THK. ALUM. ANGLE		1
49	AA-02RG 3mm THK. ALUM. ANGLE		2
49a	AA-02RW 3mm THK. ALUM. ANGLE		1
50	AP-03-16 1.5mm THK. ALUM. PLATE		1
51	AP-09L-3W 1mm THK. ALUM. PLATE	777	1
52	AP-09R-1W 1mm THK. ALUM. PLATE	777	1
53	AP-10-T15W 1mm THK. ALUM. PLATE	628	1
54	AP-10-B15W 1mm THK. ALUM. PLATE	628	1

◯ ALUM. EXTRUSION

ITEM	FAB. DWG NO.	LENGTH (mm)	QTY
1	X85726-01RG	3120	1
2	X85724-03G	3120	1
3	X85757-02-01W	836	1
4	X85756-02-01W	836	1
5	X85757-04-01G	756	1
6	X85756-04-02G	756	1
7	X85745-01R-01G	779	1
8	X85744-01G	779	1
9	X85748-01RG	689	1
10	X85727-01LW	865	1
10a	X85727-07LG	2269.5	1
10b	X85728-01LG	1570	1
11	X85730-03LG	695	1
12	X85731-03LG	823	1
13	X85733-02LG	695	1
14	X85734-02LG	695	1
15	X85743-01-04W	695	2
15a	X85743-01-04G	695	1
16	X85742-01-04G	695	1
17	X85461-01R	200	1
18	X85749-01L	200	1
19	X85751-01	50	11
20	X85752-03L	250	1
21	X85752-02R	200	1
22	X85476-01G	234	1
23	X85758-01LG	234	1
24	(窗玉)CW-SH02RG		1
25	X85218-01	50	3
26	X85751-03A	3020	1

依據EI/2681 C版修改，
原尺寸756，修改為689

GW-21B

美特鋁質有限公司
MIDI Aluminium Fabricator Ltd.

修改	A			採用	工廠	✓	地盤		工程號	J851	類別		物料號	-		
日期	25/11			材料颜色	WHITE				地盘	青衣190	制圖	W.E.X	2020-05-26	圖號	WSLa-672.5H1-c1
									图纸名称	单元组装图	復核	-	-	數量	-
									材料	-	批准	-	-	單件重量	- (KW)

VIEW G

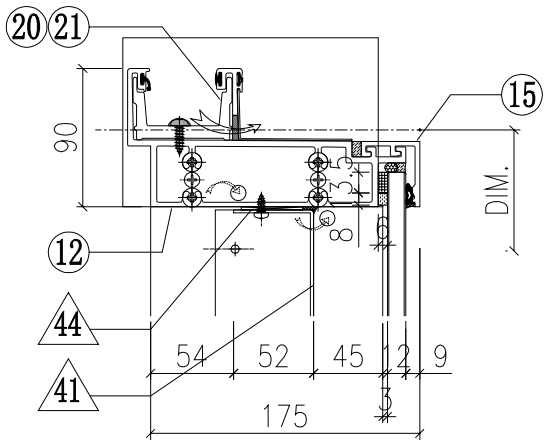

VIEW E

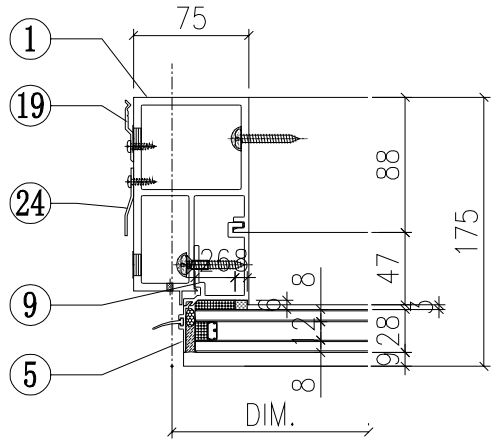

VIEW F

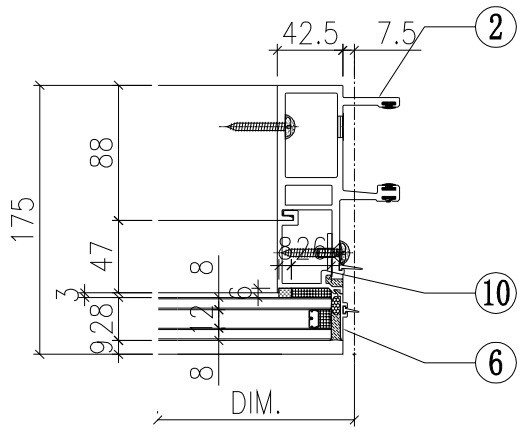

VIEW H

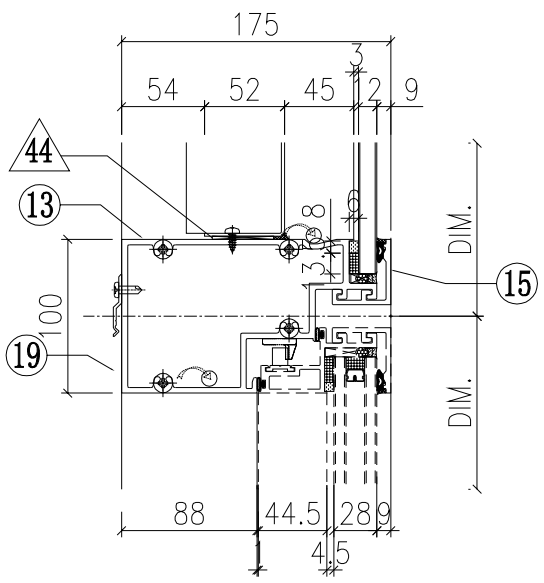

VIEW K

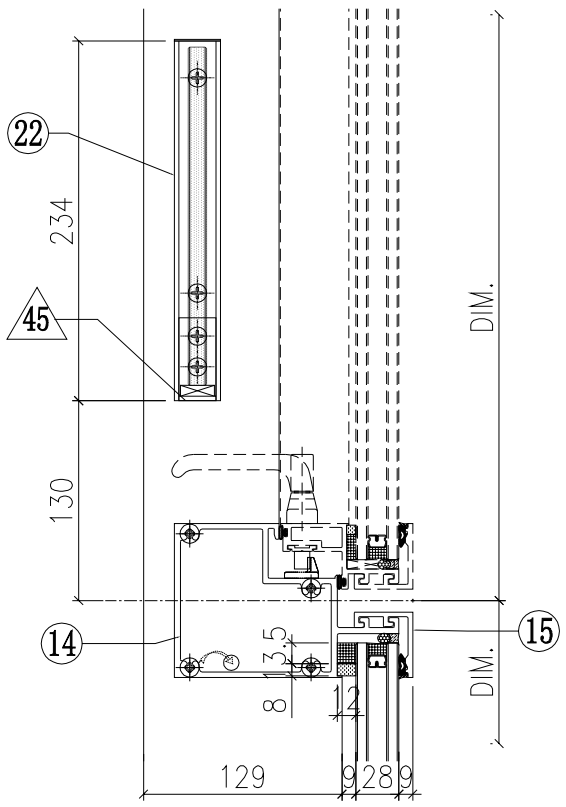

VIEW L

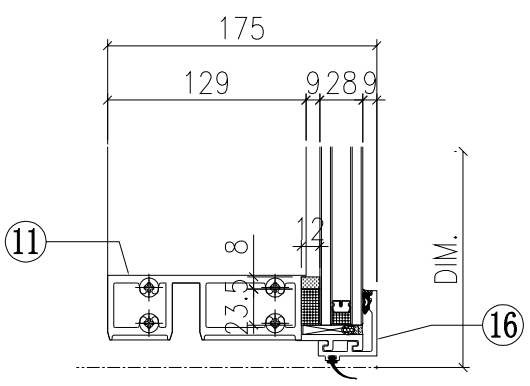

◇ OTHERS (ALUM. & G.M.S. PARTS)

ITEM	FAB. DWG NO.	LENGTH (mm)	QTY
41	BP-01-03W		1
	568.5 x 776 (BACK PANEL)		
42	AP-01W		1
	3mm THK. ALUM. PLATE		
43	AP-02		2
	3mm THK. ALUM. PLATE		
44			
45	AA-03W	21	2
	3mm THK. ALUM. ANGLE		
46	AP-03-16		1
	1.5mm THK. ALUM. PLATE		

依據EI/2681 C版修改，
原尺寸756，修改為689

○ ALUM. EXTRUSION

ITEM	FAB. DWG NO.	LENGTH (mm)	QTY
1	X85726-01LW	3120	1
2	X85721-01W	3120	1
3	X85757-02-01W	836	1
4	X85757-01-01W	836	1
5	X85757-04-01W	756	1
6	X85757-03-01W	756	1
7	X85745-01L-01W	779	1
8	X85745-01R-01W	779	1
9	X85748-01LW	689	1
10	X85748-01RW	689	1
11	X85730-01L-01W	657.5	1
12	X85731-01L-01W	690	1
13	X85733-01L-01W	657.5	1
14	X85734-01L-01W	657.5	1
15	X85743-01-01W	657.5	3
16	X85742-01-01W	657.5	1
17	X85461-01L	200	1
18	X85461-01R	200	1
19	X85751-01	50	11
20	X85752-01	250	1
21	X85752-02L	200	1
22	X85476-01W	234	2
23	(窗玉)CW-SH01LW		1
24	X85751-03A	3020	1
25			
26			

VIEW C

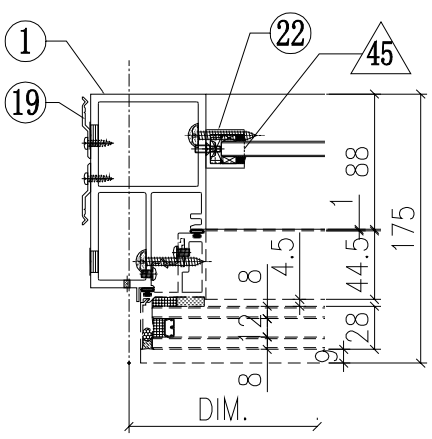

VIEW D

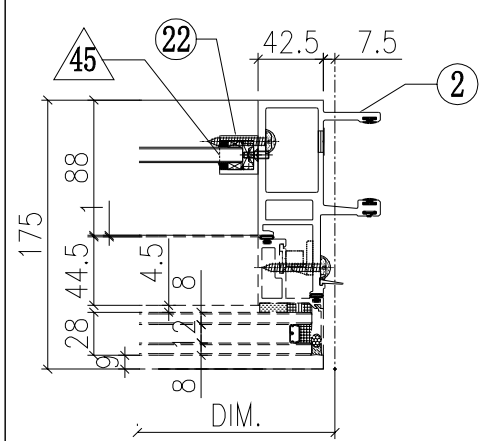

W-29B

美特鋁質有限公司
MIDI Aluminium Fabricator Ltd.

修改	A			採用	工廠	✓	地盤		
日期	25/11			材料颜色	WHITE				

工程號	J851	類別		物料號	-		
地盘	青衣190	制圖	W.E.X	2020-05-26	圖號	WSRb-672.5H1-c2	
图纸名称	单元组装图	復核	-	-	數量	-	
材料	-	批准	-	-	單件重量	-	(KW)

VIEW G

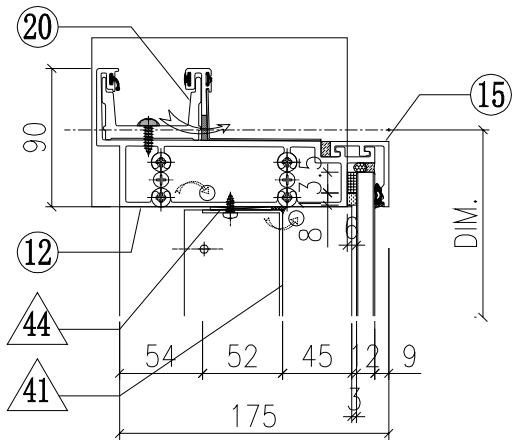

VIEW E

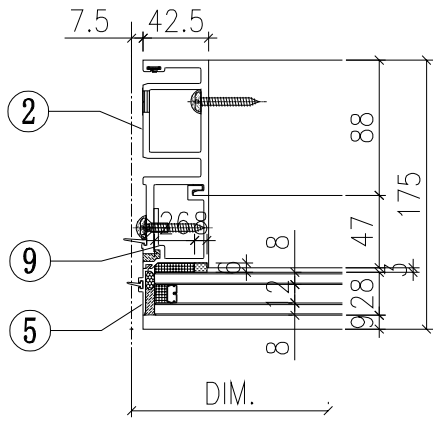

VIEW F

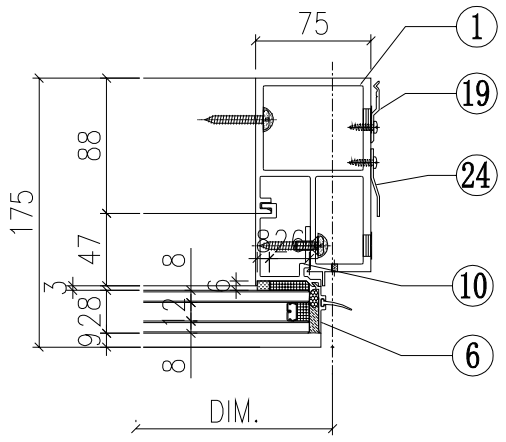

VIEW H

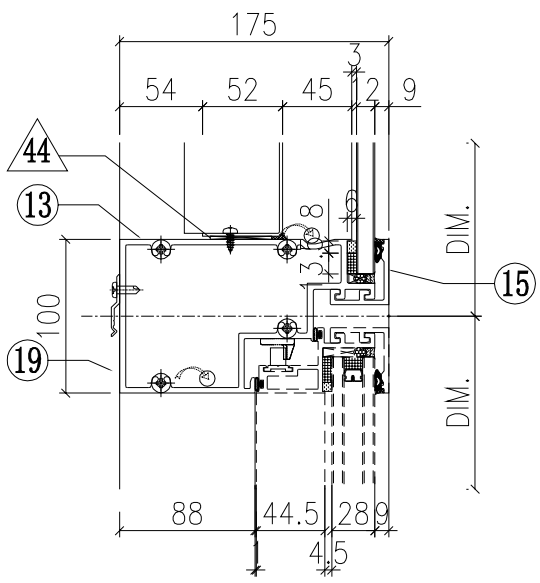

VIEW K

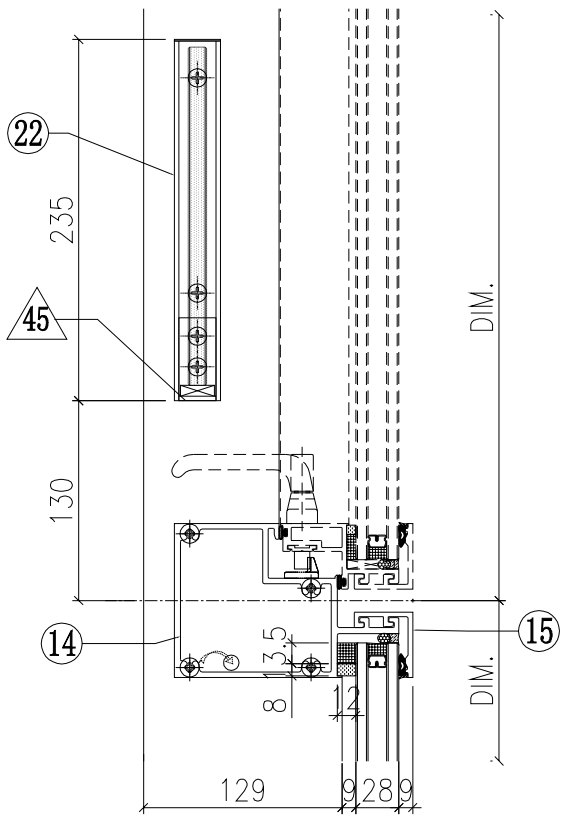

VIEW L

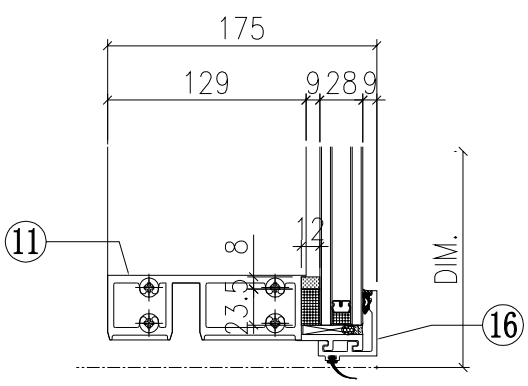

◇ OTHERS (ALUM. & G.M.S. PARTS)

ITEM	FAB. DWG NO.	LENGTH (mm)	QTY
41	BP-01-03W		1
	568.5 x 776 (BACK PANEL)		
42	AP-01W		1
	3mm THK. ALUM. PLATE		
43	AP-02		2
	3mm THK. ALUM. PLATE		
44			
45	AA-03W	21	2
	3mm THK. ALUM. ANGLE		
46	AP-03-16		1
	1.5mm THK. ALUM. PLATE		

依據EI/2681 C版修改，
原尺寸756，修改為689

○ ALUM. EXTRUSION

ITEM	FAB. DWG NO.	LENGTH (mm)	QTY
1	X85726-01RW	3120	1
2	X85722-01W	3120	1
3	X85757-01-01W	836	1
4	X85757-02-01W	836	1
5	X85757-03-01W	756	1
6	X85757-04-01W	756	1
7	X85745-01L-01W	779	1
8	X85745-01R-01W	779	1
9	X85748-01LW	689	1
10	X85748-01RW	689	1
11	X85730-01R-01W	657.5	1
12	X85731-01R-01W	690	1
13	X85733-01R-01W	657.5	1
14	X85734-01R-01W	657.5	1
15	X85743-01-01W	657.5	3
16	X85742-01-01W	657.5	1
17	X85461-01L	200	1
18	X85461-01R	200	1
19	X85751-01	50	11
20	X85752-02R	200	1
21			
22	X85476-01W	234	2
23	(窗玉)CW-SH01RW		1
24	X85751-03A	3020	1
25			
26			
27			

VIEW C

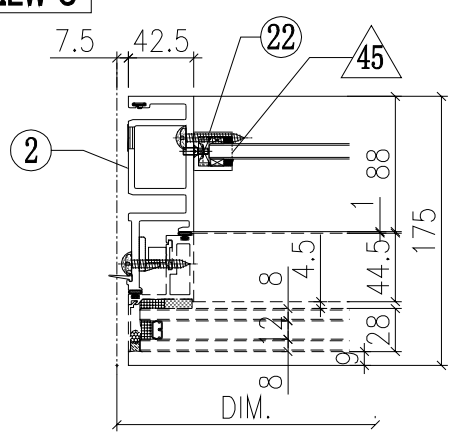

VIEW D

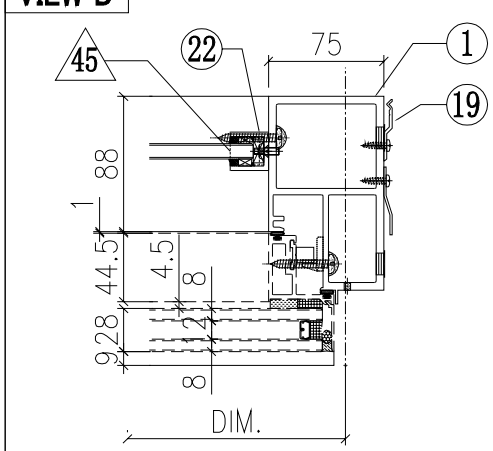

W-30B

美特鋁質有限公司
MIDI Aluminium Fabricator Ltd.

修改	A	B		採用	工廠	✓	地盤	
日期	15/10	25/11		材料颜色	WHITE			

工程號	J851	類別		物料號	-		
地盘	青衣190	制圖	W.E.X	2020-05-26	圖號	WSRa-557.5H1-c1b2	
图纸名称	单元组装图	復核	-	-	數量	-	
材料	-	批准	-	-	單件重量	-	(KW)

VIEW G

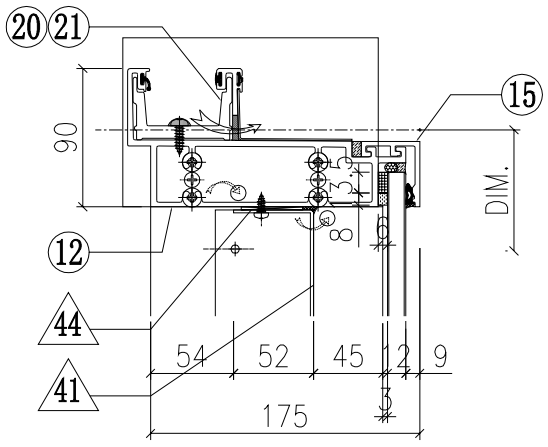

VIEW E

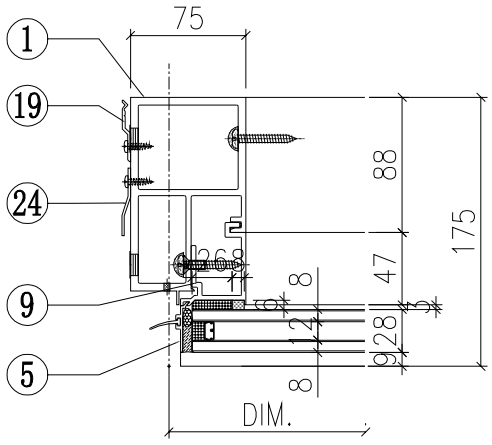

VIEW F

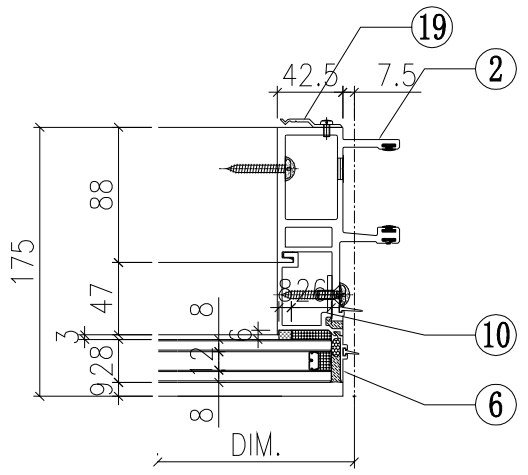

VIEW H

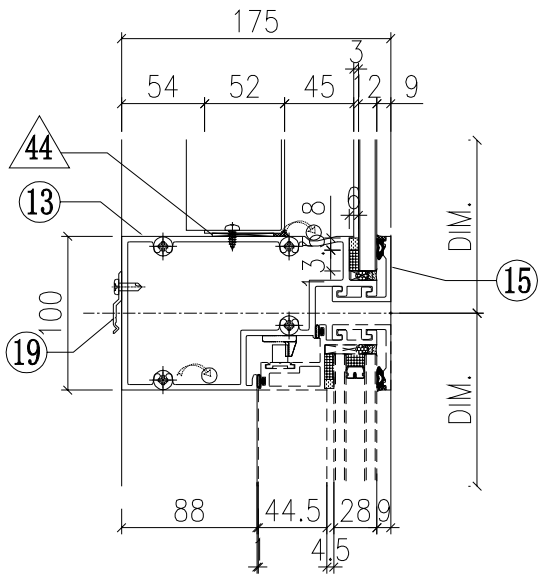

VIEW K

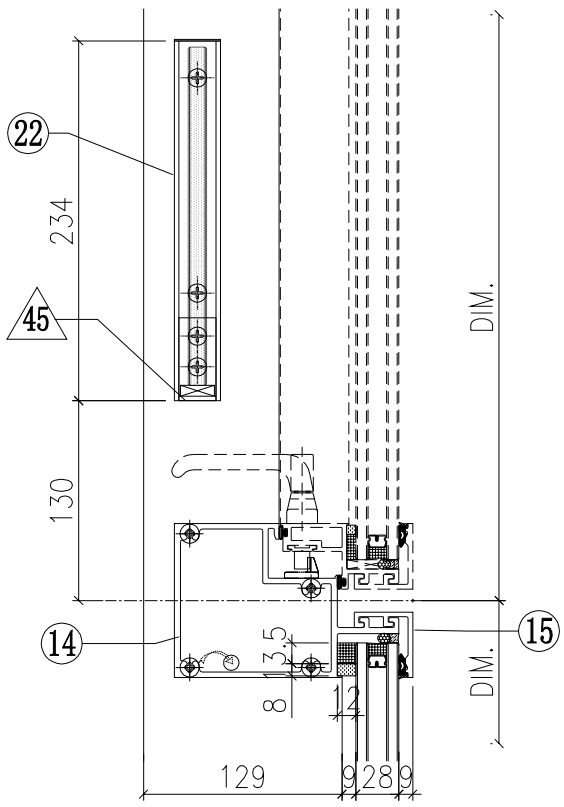

VIEW L

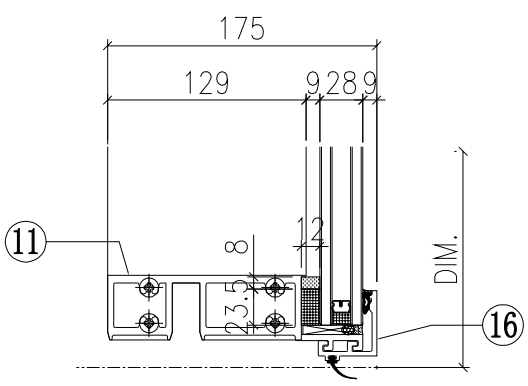

VIEW C

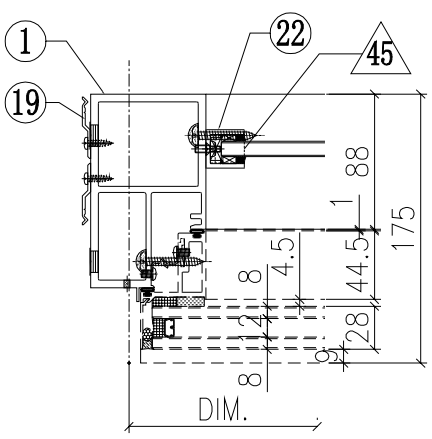

VIEW D

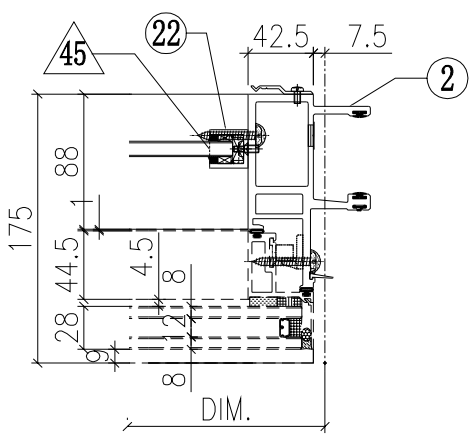

◇ OTHERS (ALUM. & G.M.S. PARTS)

ITEM	FAB. DWG NO.	LENGTH (mm)	QTY
41	BP-05-05W		1
	453.5 x 776 (BACK PANEL)		
42	AP-01W		1
	3mm THK. ALUM. PLATE		
43	AP-02		2
	3mm THK. ALUM. PLATE		
44			
45	AA-03W	21	2
	3mm THK. ALUM. ANGLE		
46	AP-03-14		1
	1.5mm THK. ALUM. PLATE		

依據EI/2681 C版修改，
原尺寸756，修改為689

◯ ALUM. EXTRUSION

ITEM	FAB. DWG NO.	LENGTH (mm)	QTY
1	X85726-05LW	3120	1
2	X85721-03W	3120	1
3	X85757-02-01W	836	1
4	X85757-01-01W	836	1
5	X85757-04-01W	756	1
6	X85757-03-01W	756	1
7	X85745-01L-01W	779	1
8	X85745-01R-01W	779	1
9	X85748-01LW	689	1
10	X85748-01RW	689	1
11	X85730-01L-05W	542.5	1
12	X85731-01L-02W	575	1
13	X85733-04L-01W	542.5	1
14	X85734-04L-01W	542.5	1
15	X85743-01-17W	542.5	3
16	X85742-01-17W	542.5	1
17	X85461-01L	200	1
18	X85461-01R	200	1
19	X85751-01	50	18
20	X85752-01	250	1
21	X85752-02L	200	1
22	X85476-01W	234	2
23	(窗玉)CW-SH09RW		1
24	X85751-03A	3020	1
25			
26			

W-31B

美特鋁質有限公司
MIDI Aluminium Fabricator Ltd.

修改	A	B		採用	工廠	✓	地盤	
日期	15/10	25/11		材料颜色	WHITE			

工程號	J851	類別		物料號	-		
地盘	青衣190	制圖	W.E.X	2020-05-26	圖號	WSLb-557.5H1-b1c2	
图纸名称	单元组装图	復核	-	-	數量	-	
材料	-	批准	-	-	單件重量	-	(KW)

VIEW G

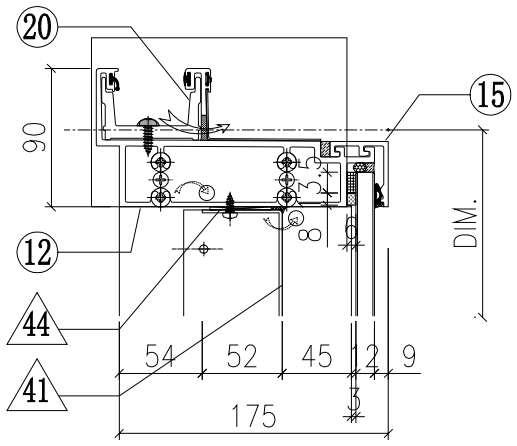

VIEW E

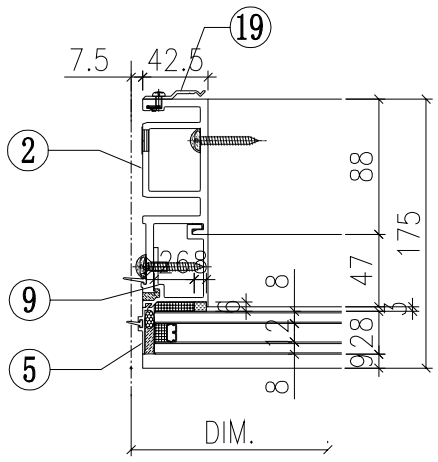

VIEW F

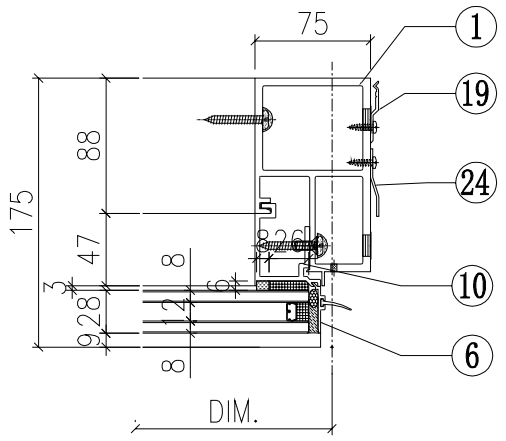

VIEW H

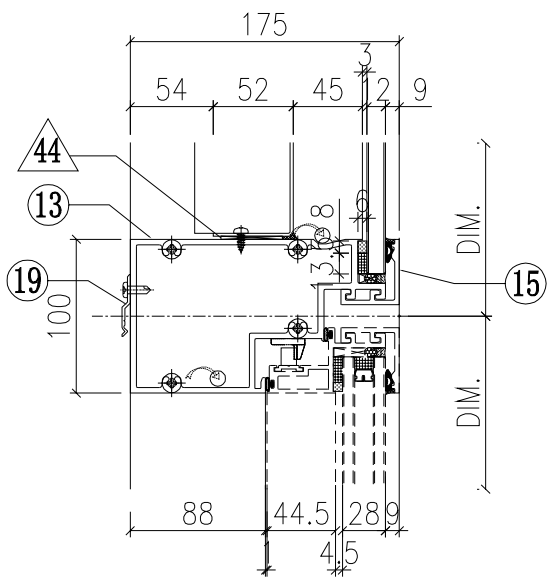

VIEW K

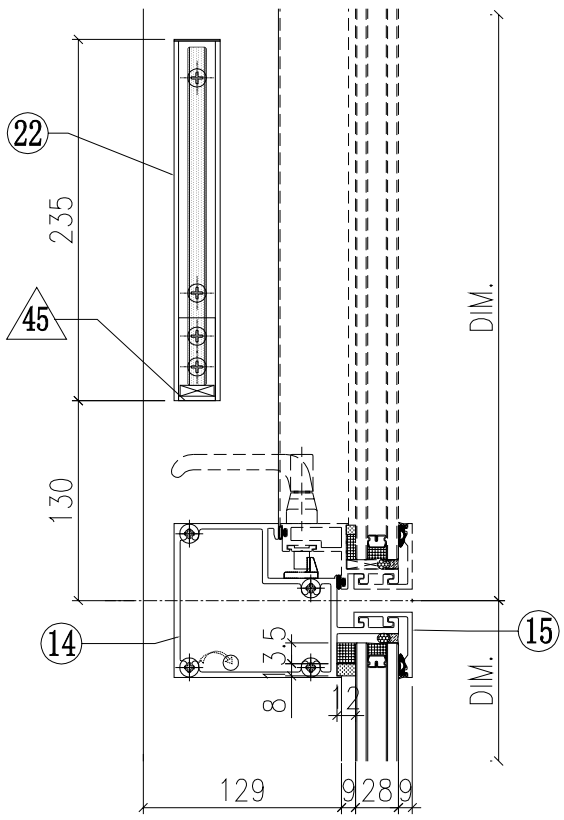

VIEW L

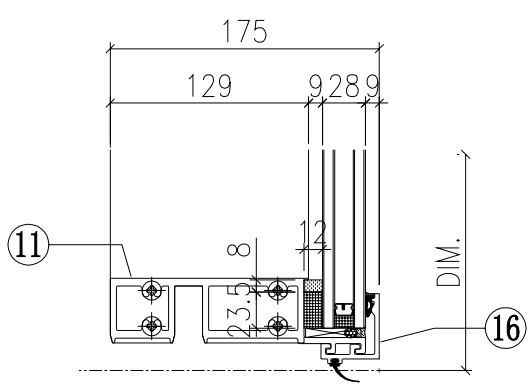

◇ OTHERS (ALUM. & G.M.S. PARTS)

ITEM	FAB. DWG NO.	LENGTH (mm)	QTY
41	BP-05-05W		1
	453.5 x 776 (BACK PANEL)		
42	AP-01W		1
	3mm THK. ALUM. PLATE		
43	AP-02		2
	3mm THK. ALUM. PLATE		
44			
45	AA-03W	21	2
	3mm THK. ALUM. ANGLE		
46	AP-03-14		1
	1.5mm THK. ALUM. PLATE		

依據EI/2681 C版修改，
原尺寸756，修改為689

○ ALUM. EXTRUSION

ITEM	FAB. DWG NO.	LENGTH (mm)	QTY
1	X85726-05RW	3120	1
2	X85722-03W	3120	1
3	X85757-01-01W	836	1
4	X85757-02-01W	836	1
5	X85757-03-01W	756	1
6	X85757-04-01W	756	1
7	X85745-01L-01W	779	1
8	X85745-01R-01W	779	1
9	X85748-01LW	689	1
10	X85748-01RW	689	1
11	X85730-01R-06W	542.5	1
12	X85731-01R-03W	575	1
13	X85733-04R-02W	542.5	1
14	X85734-04R-02W	542.5	1
15	X85743-01-17W	542.5	3
16	X85742-01-17W	542.5	1
17	X85461-01L	200	1
18	X85461-01R	200	1
19	X85751-01	50	18
20	X85752-02R	200	1
21			
22	X85476-01W	234	2
23	(窗玉)CW-SH09LW		1
24	X85751-03A	3020	1
25			
26			
27			

VIEW C

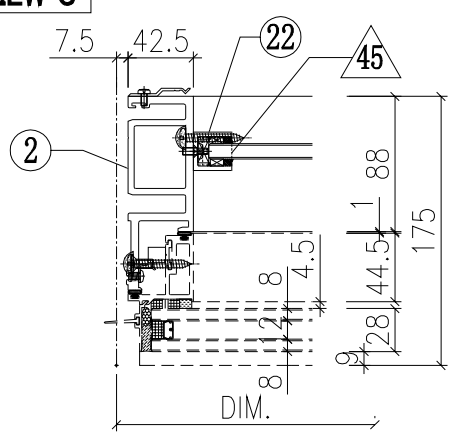

VIEW D

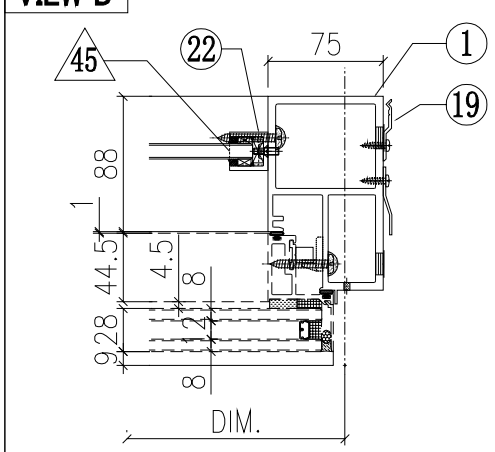

W-32B

美特鋁質有限公司
MIDI Aluminium Fabricator Ltd.

修改	A			採用	工廠	✓	地盤		
日期	25/11			材料颜色	WHITE				

工程號	J851	類別		物料號	-		
地盘	青衣190	制圖	W.E.X	2020-05-26	圖號	WSLk-672.5H1-b1c2	
图纸名称	单元组装图	復核	-	-	數量	-	
材料	-	批准	-	-	單件重量	-	(KW)

VIEW G

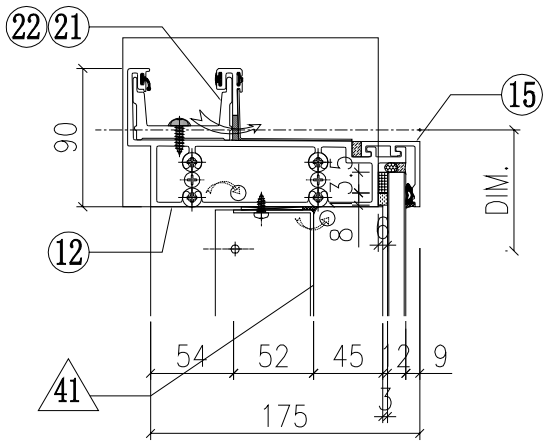

VIEW E

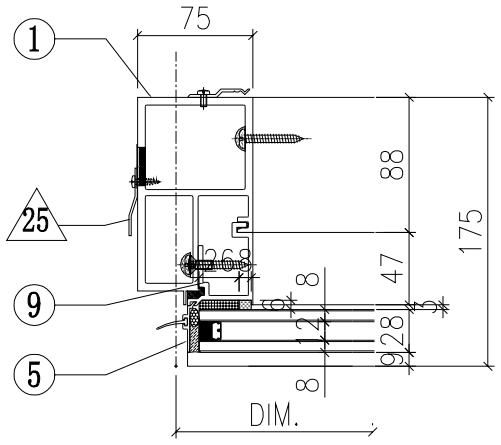

VIEW F

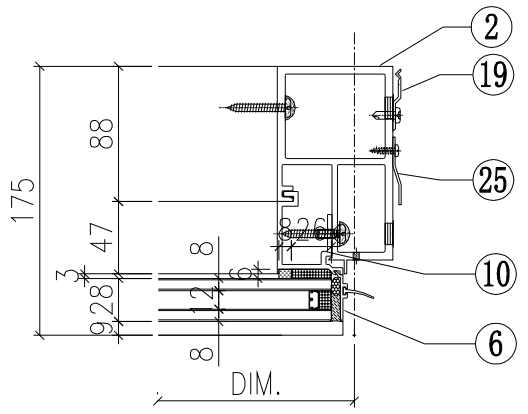

VIEW H

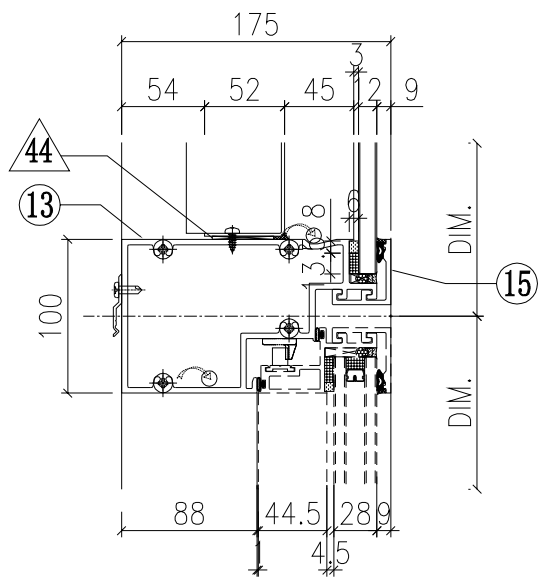

VIEW K

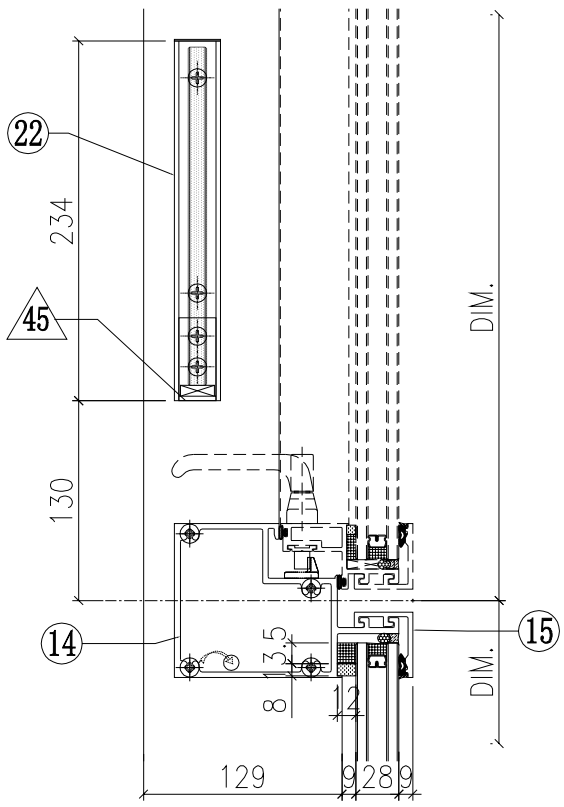

VIEW L

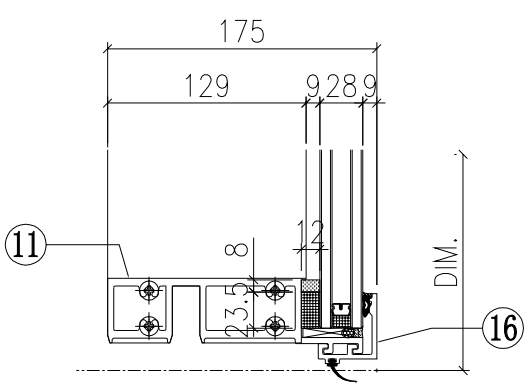

VIEW C

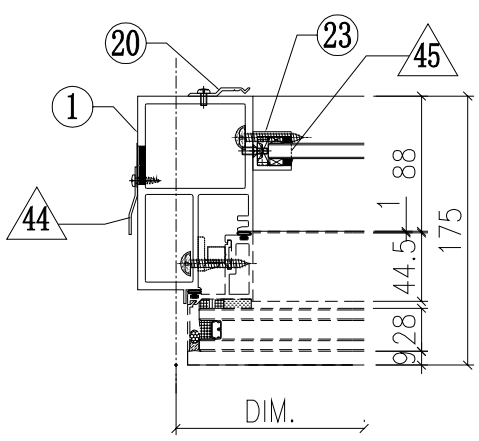

VIEW D

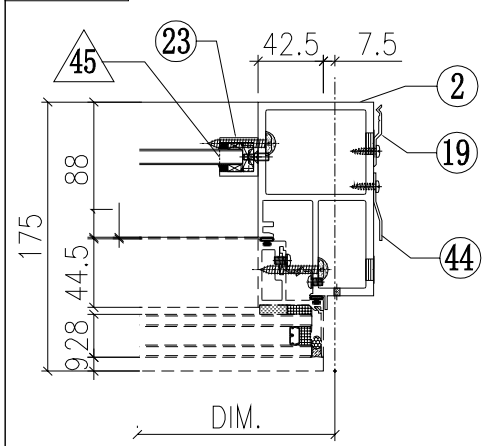

◇ OTHERS (ALUM. & G.M.S. PARTS)

ITEM	FAB. DWG NO.	LENGTH (mm)	QTY
41	BP-01-03W 568.5 x 776 (BACK PANEL)		1
42	AP-01W 3mm THK. ALUM. PLATE		2
43	AP-02 3mm THK. ALUM. PLATE		4
44			
45	AA-03W 3mm THK. ALUM. ANGLE	21	2
46	AP-03-16 1.5mm THK. ALUM. PLATE		1

依據EI/2681 C版修改，
原尺寸756，修改為689

○ ALUM. EXTRUSION

ITEM	FAB. DWG NO.	LENGTH (mm)	QTY
1	X85726-05RW	3120	1
2	X85726-07LW	3120	1
3	X85757-02-01W	836	1
4	X85757-02-01W	836	1
5	X85757-04-01W	756	1
6	X85757-04-01W	756	1
7	X85745-01L-01W	779	1
8	X85745-01R-01W	779	1
9	X85748-01LW	689	1
10	X85748-01RW	689	1
11	X85730-06-01W	657.5	1
12	X85731-09-02W	722.5	1
13	X85733-07L-01W	657.5	1
14	X85734-07L-01W	657.5	1
15	X85743-01-01W	657.5	3
16	X85742-01-01W	657.5	1
17	X85461-01L	200	1
18	X85461-01R	200	1
19	X85751-01	50	11
20	X85751-01	50	8
21	X85752-02L	200	1
22	X85752-02R	200	1
23	X85476-01W	234	2
24	(窗玉)CW-SH06LW		1
25	X85751-03A	3020	2
26			

W-33B

美特鋁質有限公司
MIDI Aluminium Fabricator Ltd.

修改	A			採用	工廠	✓	地盤		
日期	25/11			材料颜色	WHITE				

工程號	J851	類別		物料號	-		
地盘	青衣190	制圖	W.E.X	2020-05-26	圖號	WSRk-672.5H1-c1b2	
图纸名称	单元组装图	復核	-	-	數量	-	
材料	-	批准	-	-	單件重量	-	(KW)

VIEW G

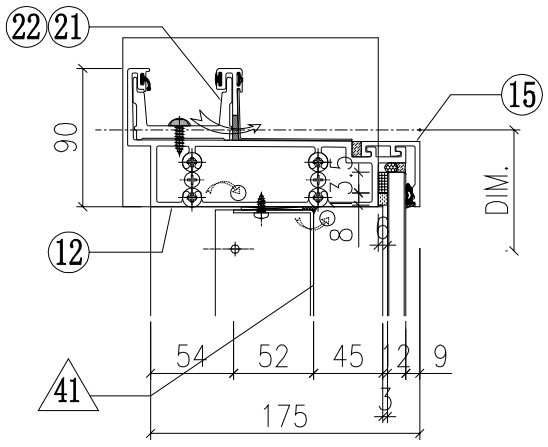

VIEW F

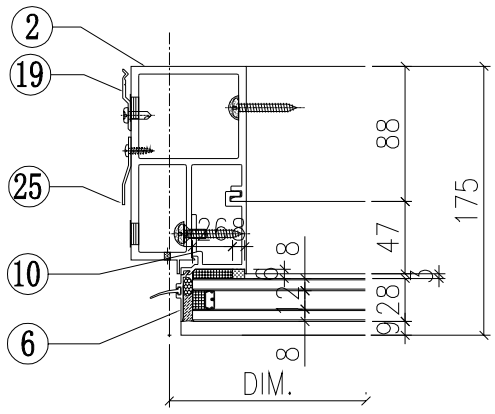

VIEW E

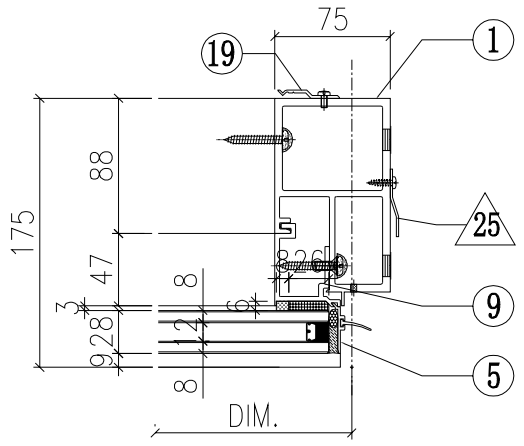

VIEW H

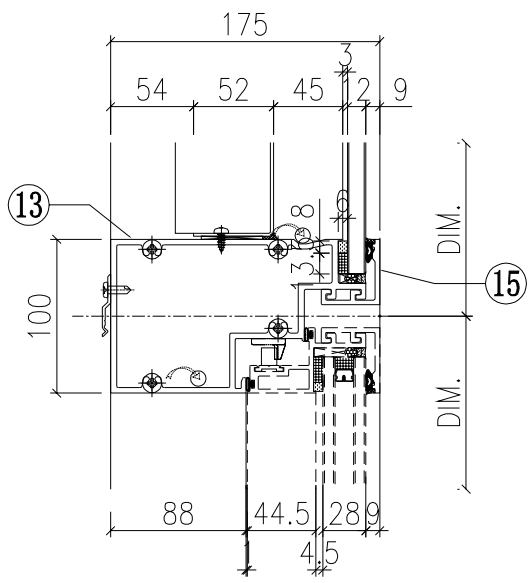

VIEW K

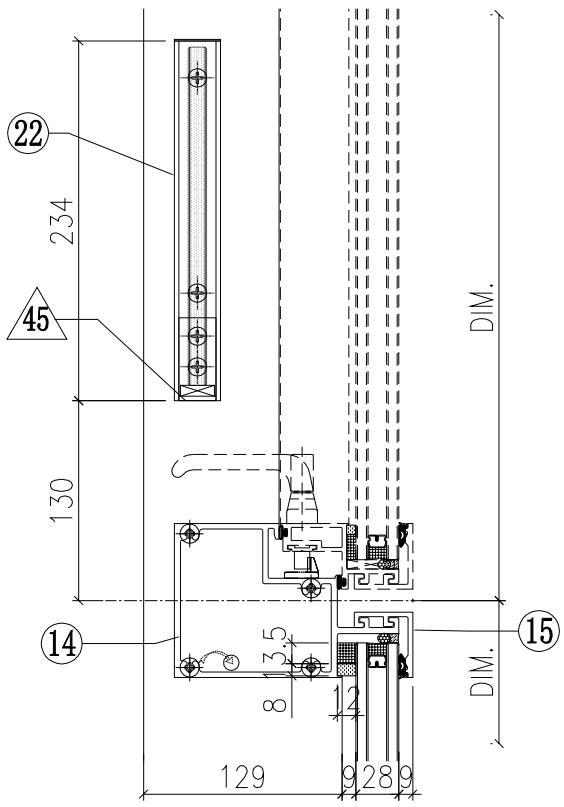

VIEW L

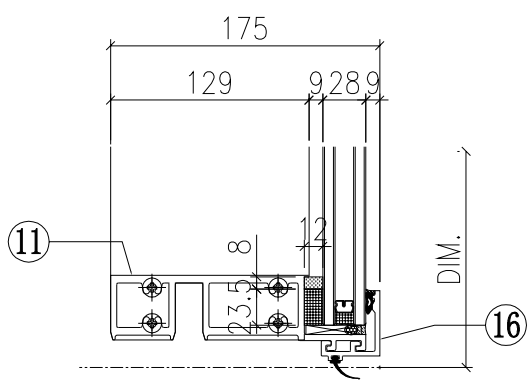

◇ OTHERS (ALUM. & G.M.S. PARTS)

ITEM	FAB. DWG NO.	LENGTH (mm)	QTY
41	BP-01-03W 568.5 x 776 (BACK PANEL)		1
42	AP-01W 3mm THK. ALUM. PLATE		2
43	AP-02 3mm THK. ALUM. PLATE		4
44			
45	AA-03W 3mm THK. ALUM. ANGLE	21	2
46	AP-03-16 1.5mm THK. ALUM. PLATE		1

依據EI/2681 C版修改，
原尺寸756，修改為689

○ ALUM. EXTRUSION

ITEM	FAB. DWG NO.	LENGTH (mm)	QTY
1	X85726-05LW	3120	1
2	X85726-07RW	3120	1
3	X85757-02-01W	836	1
4	X85757-02-01W	836	1
5	X85757-04-01W	756	1
6	X85757-04-01W	756	1
7	X85745-01L-01W	779	1
8	X85745-01R-01W	779	1
9	X85748-01LW	689	1
10	X85748-01RW	689	1
11	X85730-06-01W	657.5	1
12	X85731-09-02W	722.5	1
13	X85733-07R-01W	657.5	1
14	X85734-07R-01W	657.5	1
15	X85743-01-01W	657.5	3
16	X85742-01-01W	657.5	1
17	X85461-01L	200	1
18	X85461-01R	200	1
19	X85751-01	50	11
20	X85751-01	50	8
21	X85752-02L	200	1
22	X85752-02R	200	1
23	X85476-01W	234	2
24	(窗玉)CW-SH06RW		1
25	X85751-03A	3020	2
26			

VIEW D

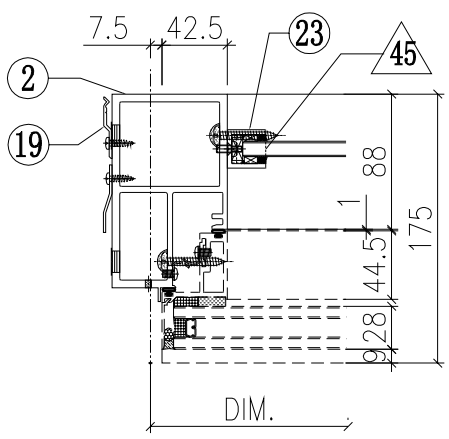

VIEW C

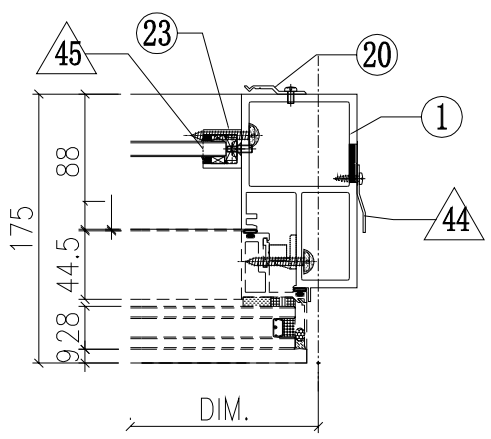

W-34B

美特鋁質有限公司
MIDI Aluminium Fabricator Ltd.

修改	A			採用	工廠	✓	地盤		工程號	J851	類別		物料號	-		
日期	25/11			材料颜色	WHITE				地盘	青衣190	制圖	W.E.X	2020-05-26	圖號	WSLk-662.5H1-b1c2
									图纸名称	单元组装图	復核	-	-	數量	-
									材料	-	批准	-	-	單件重量	- (KW)

VIEW G

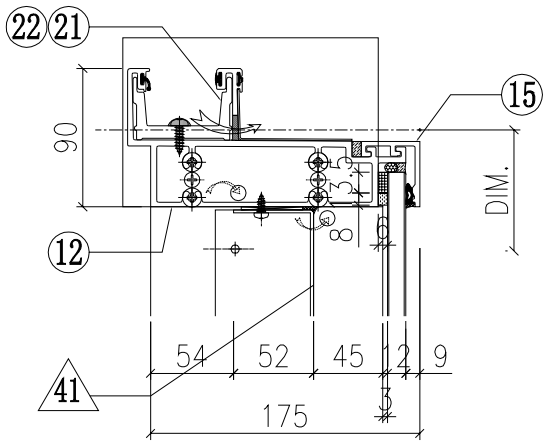

VIEW E

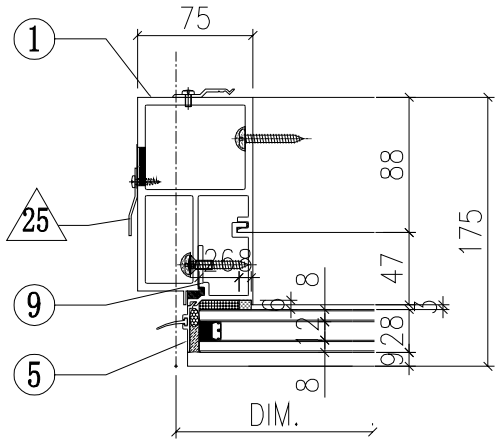

VIEW F

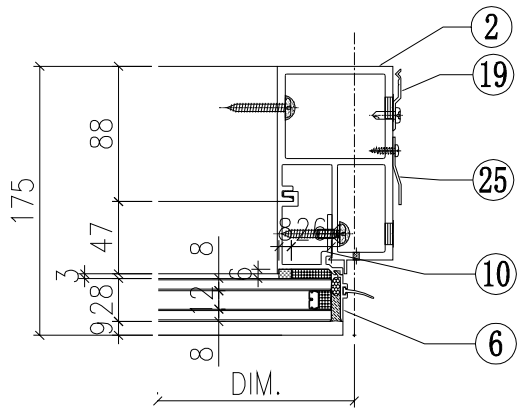

VIEW H

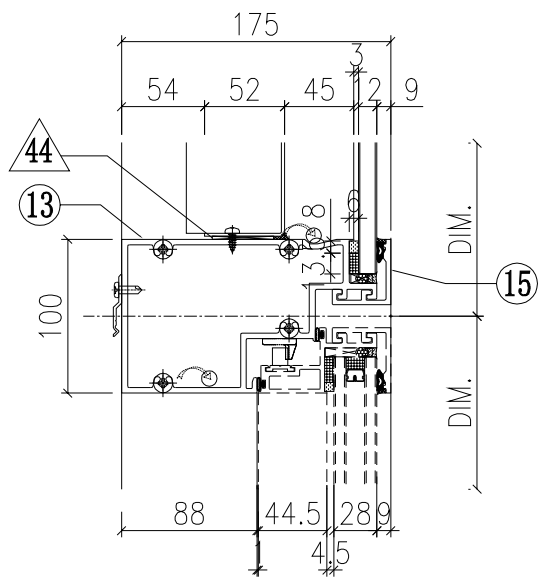

VIEW K

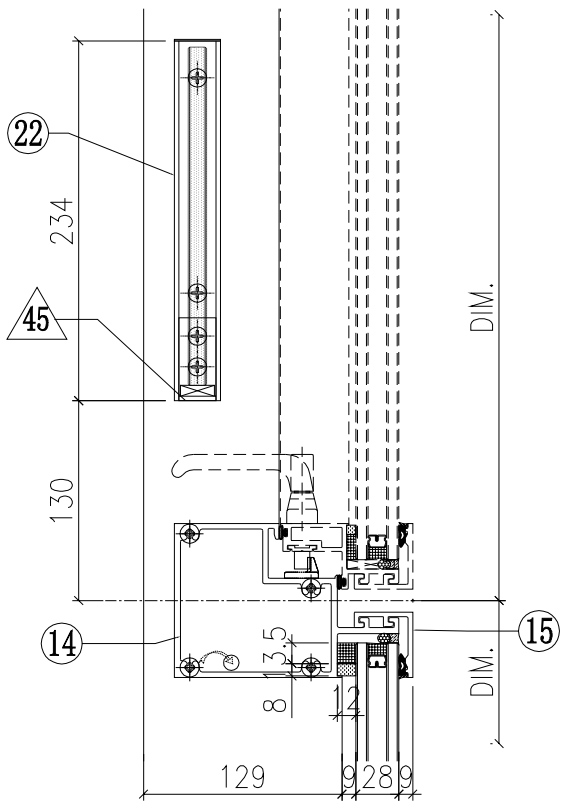

VIEW L

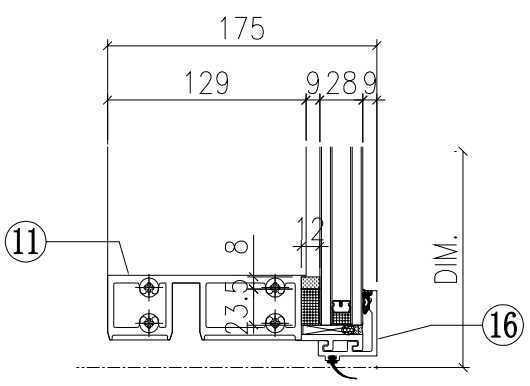

◇ OTHERS (ALUM. & G.M.S. PARTS)

ITEM	FAB. DWG NO.	LENGTH (mm)	QTY
41	BP-05-02W 558.5 x 776 (BACK PANEL)		1
42	AP-01W 3mm THK. ALUM. PLATE		2
43	AP-02 3mm THK. ALUM. PLATE		4
44			
45	AA-03W 3mm THK. ALUM. ANGLE	21	2
46	AP-03-16 1.5mm THK. ALUM. PLATE		1

依據EI/2681 C版修改，
原尺寸756，修改為689

○ ALUM. EXTRUSION

ITEM	FAB. DWG NO.	LENGTH (mm)	QTY
1	X85726-05RW	3120	1
2	X85726-07LW	3120	1
3	X85757-02-01W	836	1
4	X85757-02-01W	836	1
5	X85757-04-01W	756	1
6	X85757-04-01W	756	1
7	X85745-01L-01W	779	1
8	X85745-01R-01W	779	1
9	X85748-01LW	689	1
10	X85748-01RW	689	1
11	X85730-06-03W	647.5	1
12	X85731-09-03W	712.5	1
13	X85733-07L-02W	647.5	1
14	X85734-07L-02W	647.5	1
15	X85743-01-14W	647.5	3
16	X85742-01-14W	647.5	1
17	X85461-01L	200	1
18	X85461-01R	200	1
19	X85751-01	50	10
20	X85751-01	50	8
21	X85752-02L	200	1
22	X85752-02R	200	1
23	X85476-01W	234	2
24	(窗玉)CW-SH08LW		1
25	X85751-03A	3020	2
26			

VIEW C

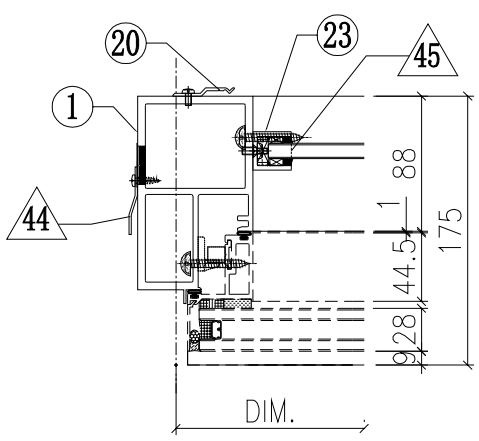

VIEW D

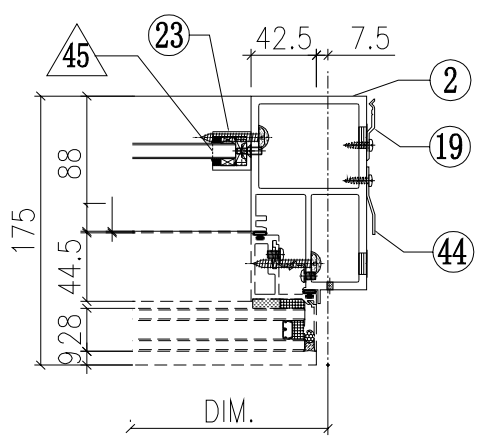

W-35B

美特鋁質有限公司
MIDI Aluminium Fabricator Ltd.

修改	A			採用	工廠	✓	地盤		工程號	J851	類別		物料號	-		
日期	25/11			材料颜色	WHITE				地盘	青衣190	制圖	W.E.X	2020-05-26	圖號	WSRk-622.5H1-c1b2
									图纸名称	单元组装图	復核	-	-	數量	-
									材料	-	批准	-	-	單件重量	- (KW)

VIEW G

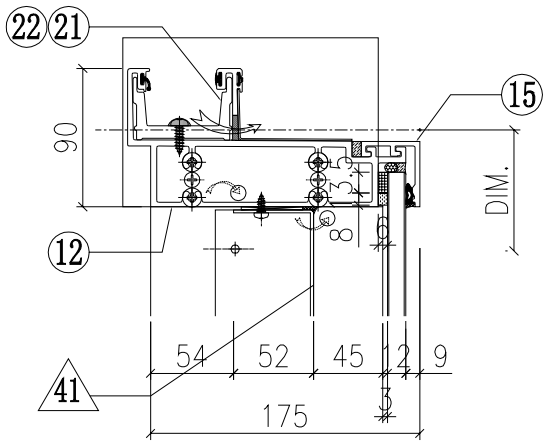

VIEW F

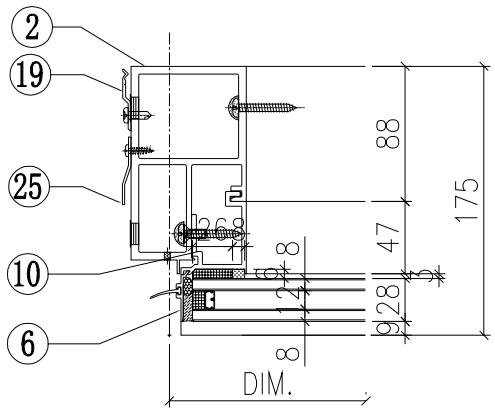

VIEW E

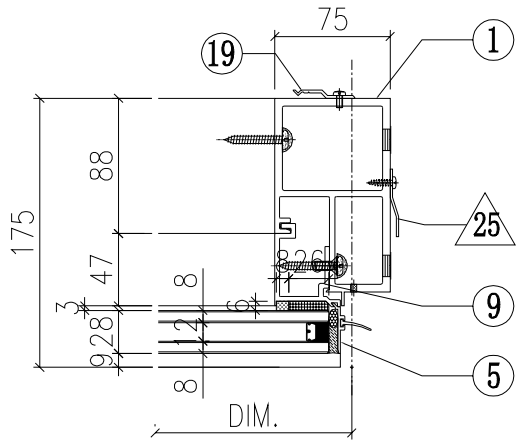

VIEW H

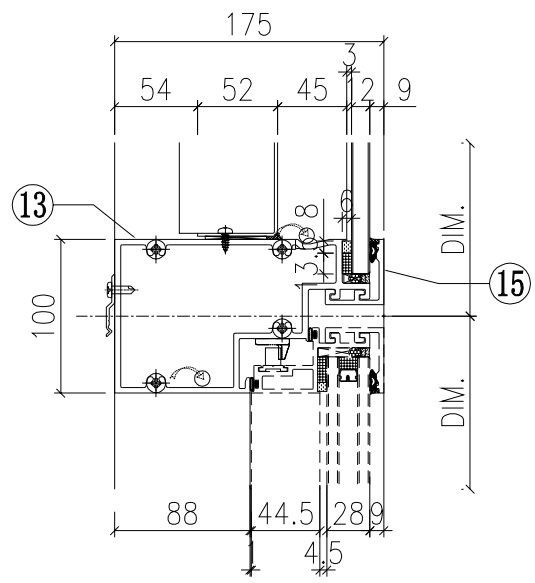

VIEW K

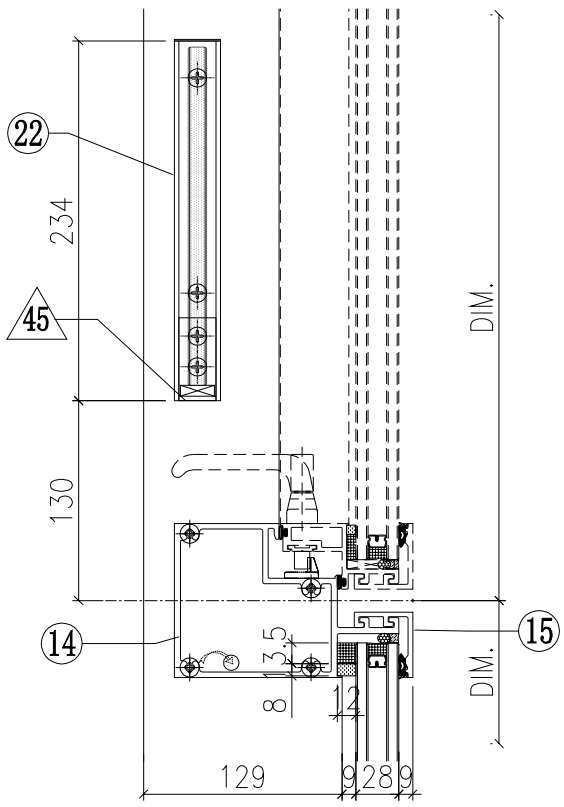

VIEW L

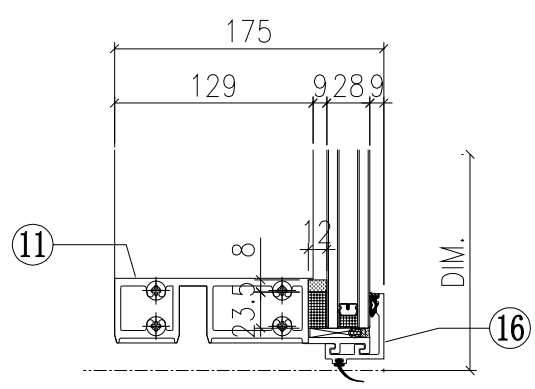

◇ OTHERS (ALUM. & G.M.S. PARTS)

ITEM	FAB. DWG NO.	LENGTH (mm)	QTY
41	BP-05-03W 518.5 x 776 (BACK PANEL)		1
42	AP-01W 3mm THK. ALUM. PLATE		2
43	AP-02 3mm THK. ALUM. PLATE		4
44			
45	AA-03W 3mm THK. ALUM. ANGLE	21	2
46	AP-03-16 1.5mm THK. ALUM. PLATE		1

依據EI/2681 C版修改，
原尺寸756，修改為689

○ ALUM. EXTRUSION

ITEM	FAB. DWG NO.	LENGTH (mm)	QTY
1	X85726-05LW	3120	1
2	X85726-07RW	3120	1
3	X85757-02-01W	836	1
4	X85757-02-01W	836	1
5	X85757-04-01W	756	1
6	X85757-04-01W	756	1
7	X85745-01L-01W	779	1
8	X85745-01R-01W	779	1
9	X85748-01LW	689	1
10	X85748-01RW	689	1
11	X85730-06-04W	607.5	1
12	X85731-09-04W	672.5	1
13	X85733-07R-03W	607.5	1
14	X85734-07R-03W	607.5	1
15	X85743-01-15W	607.5	3
16	X85742-01-15W	607.5	1
17	X85461-01L	200	1
18	X85461-01R	200	1
19	X85751-01	50	10
20	X85751-01	50	8
21	X85752-02L	200	1
22	X85752-02R	200	1
23	X85476-01W	234	2
24	(窗玉)CW-SH07RW		1
25	X85751-03A	3020	2
26			

VIEW D

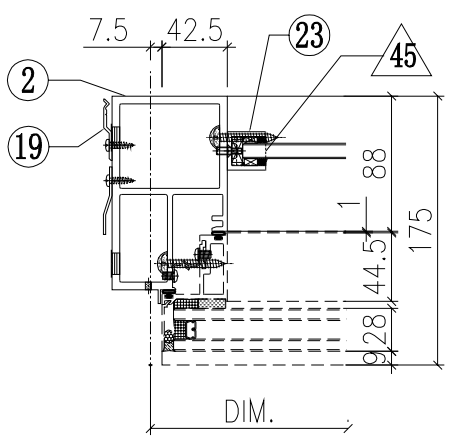

VIEW C

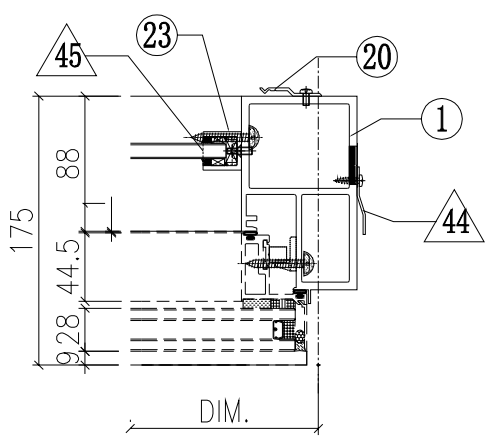

W-36B

美特鋁質有限公司
MIDI Aluminium Fabricator Ltd.

修改	A			採用	工廠	✓	地盤		工程號	J851	類別		物料號	-		
日期	25/11			材料颜色	WHITE				地盘	青衣190	制圖	W.E.X	2020-05-26	圖號	WSLk-622.5H1-b1c2
									图纸名称	单元组装图	復核	-	-	數量	-
									材料	-	批准	-	-	單件重量	- (KW)

VIEW G

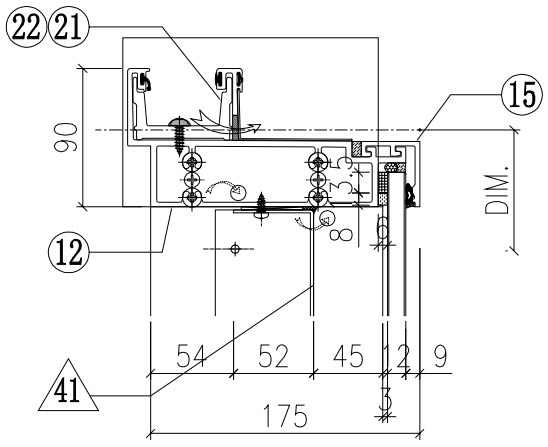

VIEW E

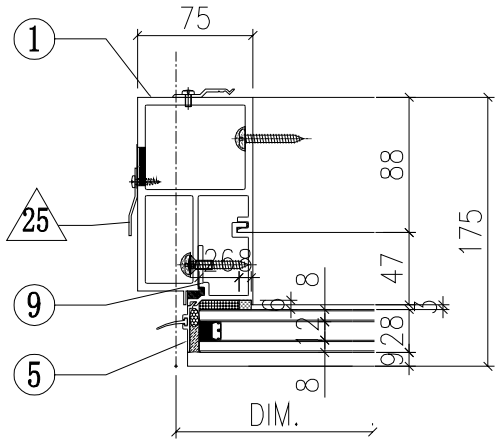

VIEW F

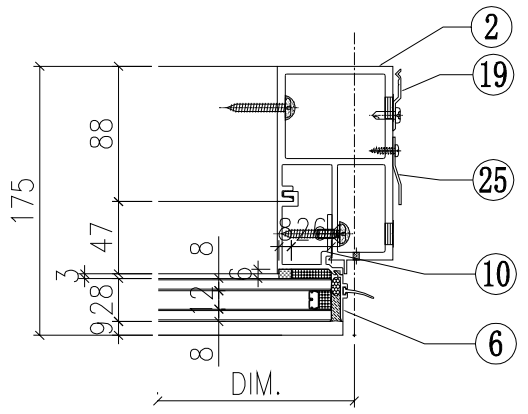

VIEW H

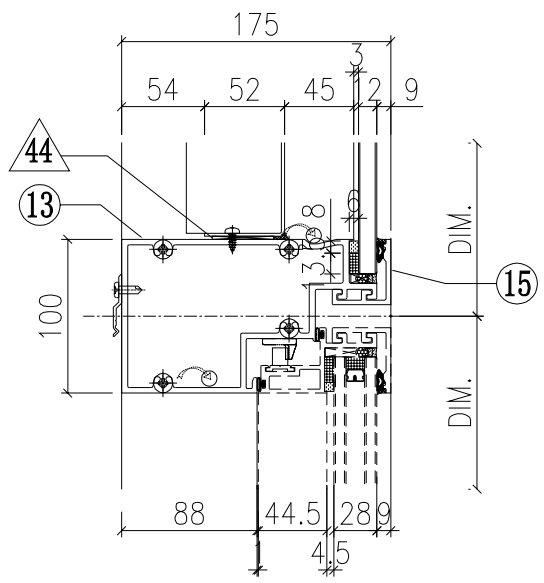

VIEW K

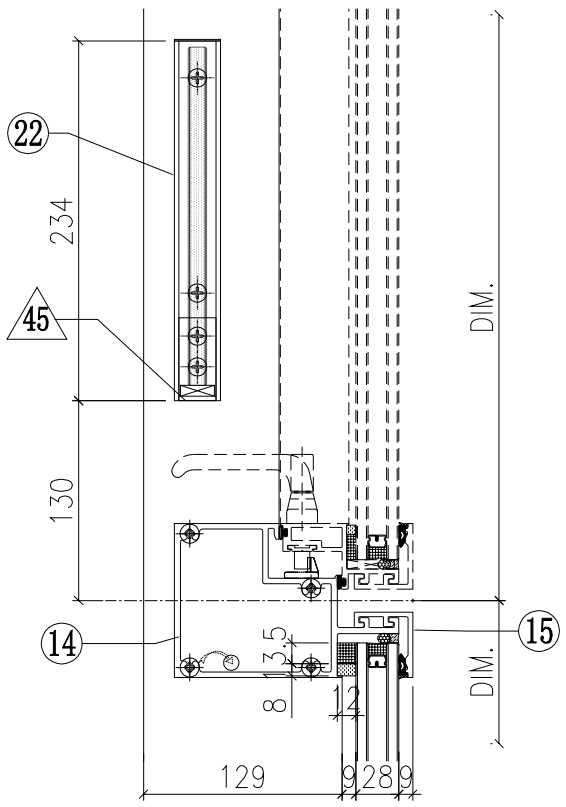

VIEW L

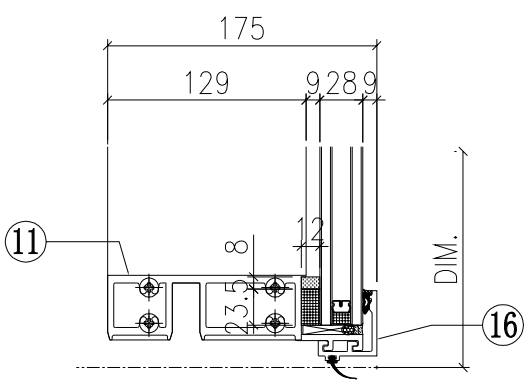

◇ OTHERS (ALUM. & G.M.S. PARTS)

ITEM	FAB. DWG NO.	LENGTH (mm)	QTY
41	BP-05-03W 518.5 x 776 (BACK PANEL)		1
42	AP-01W 3mm THK. ALUM. PLATE		2
43	AP-02 3mm THK. ALUM. PLATE		4
44			
45	AA-03W 3mm THK. ALUM. ANGLE	21	2
46	AP-03-16 1.5mm THK. ALUM. PLATE		1

依據EI/2681 C版修改，
原尺寸756，修改為689

○ ALUM. EXTRUSION

ITEM	FAB. DWG NO.	LENGTH (mm)	QTY
1	X85726-05RW	3120	1
2	X85726-07LW	3120	1
3	X85757-02-01W	836	1
4	X85757-02-01W	836	1
5	X85757-04-01W	756	1
6	X85757-04-01W	756	1
7	X85745-01L-01W	779	1
8	X85745-01R-01W	779	1
9	X85748-01LW	689	1
10	X85748-01RW	689	1
11	X85730-06-04W	607.5	1
12	X85731-09-04W	672.5	1
13	X85733-07L-03W	607.5	1
14	X85734-07L-03W	607.5	1
15	X85743-01-15W	607.5	3
16	X85742-01-15W	607.5	1
17	X85461-01L	200	1
18	X85461-01R	200	1
19	X85751-01	50	10
20	X85751-01	50	8
21	X85752-02L	200	1
22	X85752-02R	200	1
23	X85476-01W	234	2
24	(窗玉)CW-SH07LW		1
25	X85751-03A	3020	2
26			

VIEW C

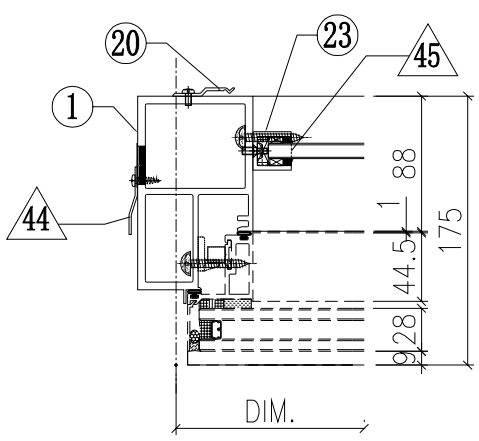

VIEW D

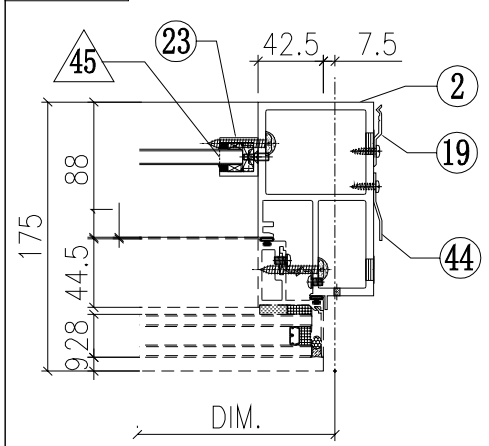

W-37B

美特鋁質有限公司
MIDI Aluminium Fabricator Ltd.

修改	A	B		採用	工廠	✓	地盤	
日期	17/11	25/11		材料颜色	WHITE			

工程號	J851	類別		物料號	-		
地盘	青衣190	制圖	W.E.X	2020-05-26	圖號	WSRk-662.5H1-c1b2	
图纸名称	单元组装图	復核	-	-	數量	-	
材料	-	批准	-	-	單件重量	-	(KW)

VIEW G

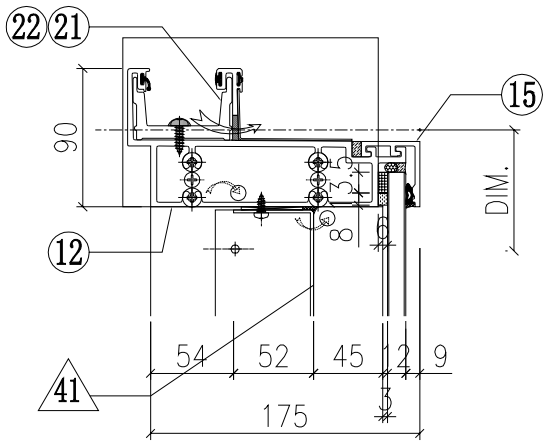

VIEW F

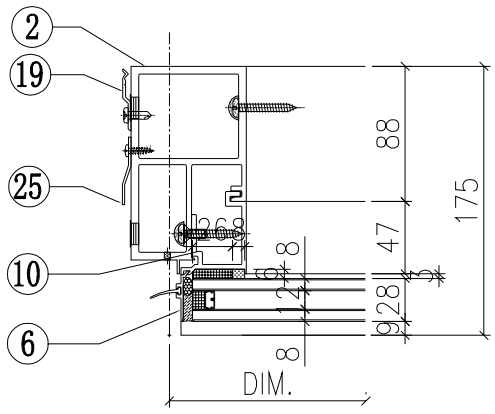

VIEW E

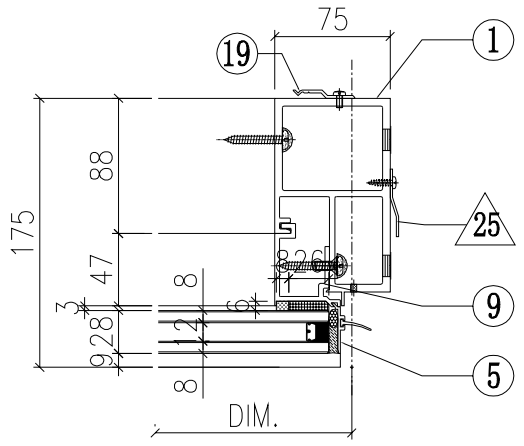

VIEW H

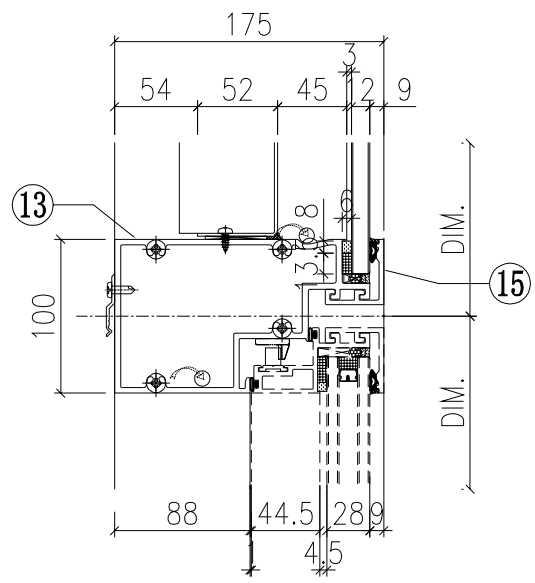

VIEW K

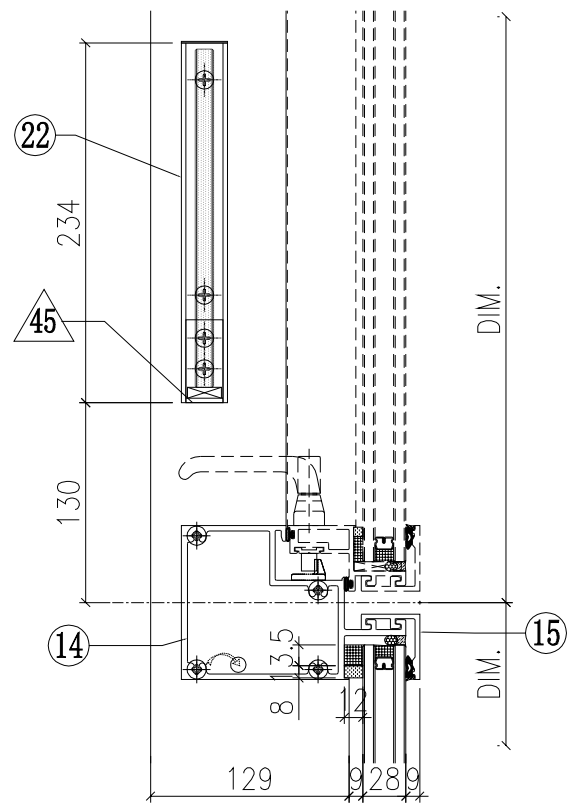

VIEW L

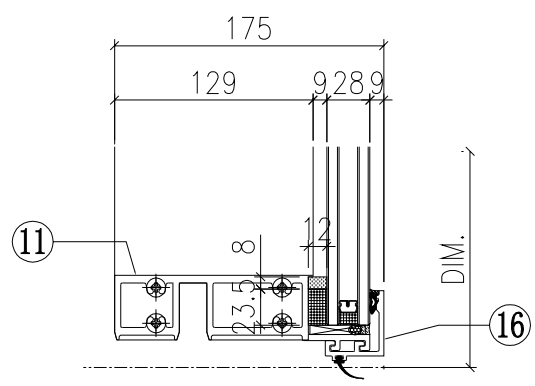

◇ OTHERS (ALUM. & G.M.S. PARTS)

ITEM	FAB. DWG NO.	LENGTH (mm)	QTY
41	BP-05-02W 558.5 x 776 (BACK PANEL)		1
42	AP-01W 3mm THK. ALUM. PLATE		2
43	AP-02 3mm THK. ALUM. PLATE		4
44			
45	AA-03W 3mm THK. ALUM. ANGLE	21	2
46	AP-03-16 1.5mm THK. ALUM. PLATE		1
47a			
47b			
48	AP-10-T15G 1mm THK. ALUM. PLATE	628	1
49	AP-10-B15G 1mm THK. ALUM. PLATE	628	1

依據EI/2681 C版修改，
原尺寸756，修改為689

○ ALUM. EXTRUSION

ITEM	FAB. DWG NO.	LENGTH (mm)	QTY
1	X85726-05LW	3120	1
2	X85726-07RW	3120	1
3	X85757-02-01W	836	1
4	X85757-02-01W	836	1
5	X85757-04-01W	756	1
6	X85757-04-01W	756	1
7	X85745-01L-01W	779	1
8	X85745-01R-01W	779	1
9	X85748-01LW	689	1
10	X85748-01RW	689	1
11	X85730-06-03W	647.5	1
12	X85731-09-03W	712.5	1
13	X85733-07R-02W	647.5	1
14	X85734-07R-02W	647.5	1
15	X85743-01-14W	647.5	3
16	X85742-01-14W	647.5	1
17	X85461-01L	200	1
18	X85461-01R	200	1
19	X85751-01	50	10
20	X85751-01	50	8
21	X85752-02L	200	1
22	X85752-02R	200	1
23	X85476-01W	234	2
24	(窗玉)CW-SH08RW		1
25	X85751-03A	3020	2
26			

VIEW D

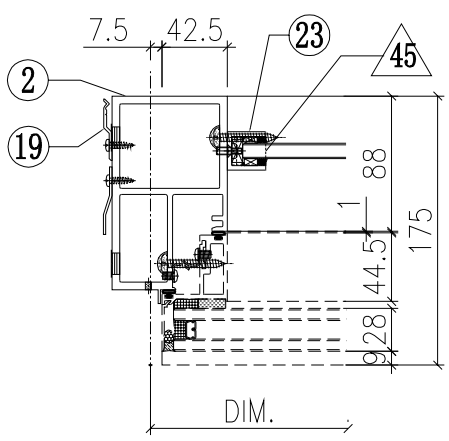

VIEW C

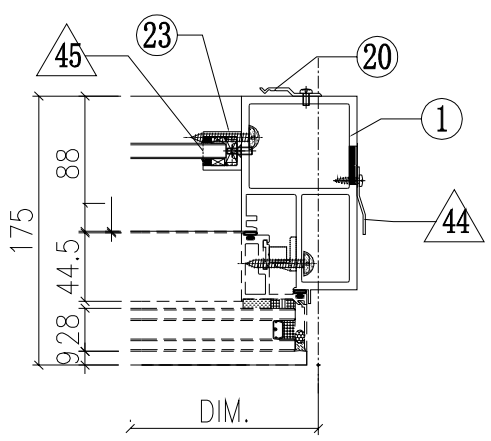

W-38B

美特鋁質有限公司
MIDI Aluminium Fabricator Ltd.

修改	A	B		採用	工廠		地盤	✓
日期	15/10	25/11		材料颜色	WHITE			

工程號	J851	類別		物料號	-		
地盘	青衣190	制圖	W.E.X	2020-04-16	圖號	WSRm-672.5H1-b2S	
图纸名称	单元组装图	復核	-	-	數量	-	
材料	-	批准	-	-	單件重量	-	(KW)

VIEW G

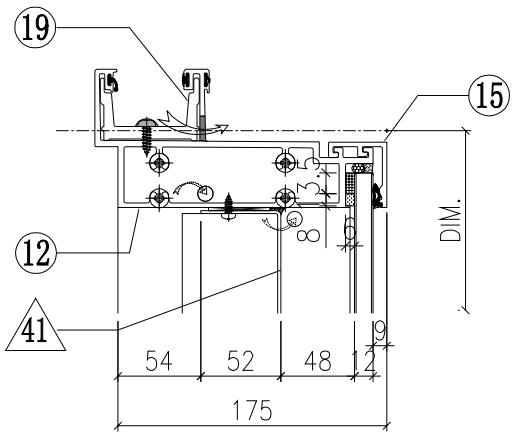

VIEW E

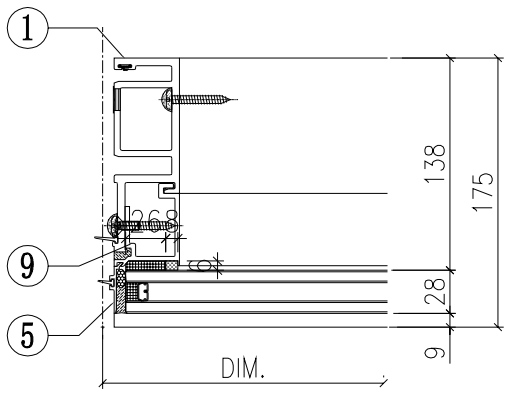

VIEW F

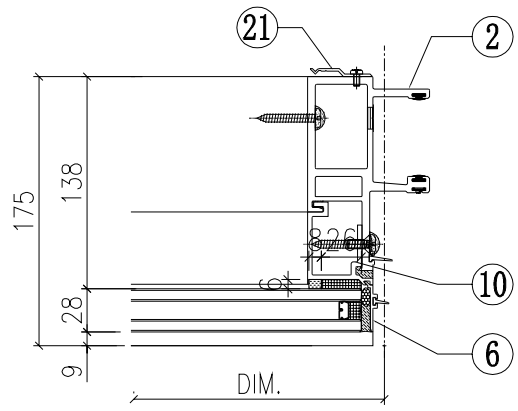

VIEW H

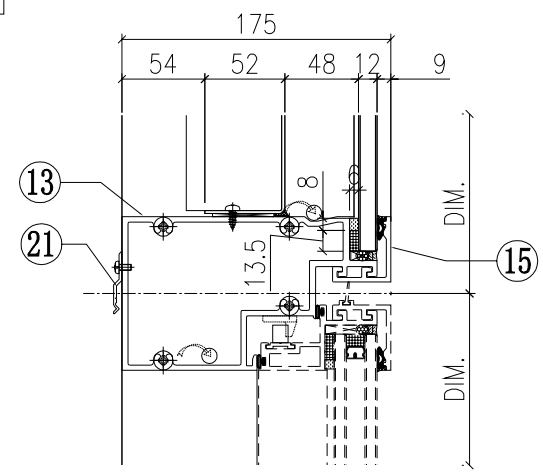

VIEW K

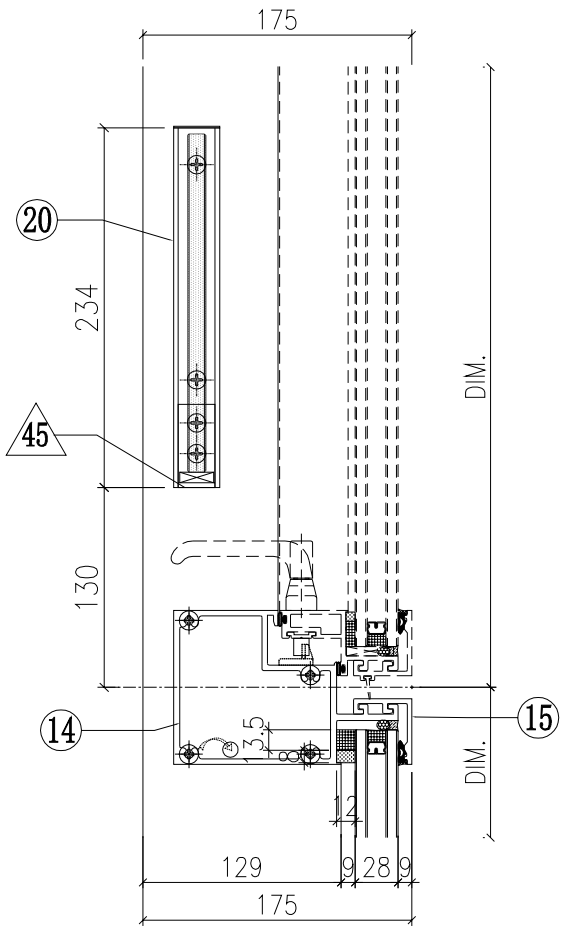

VIEW L

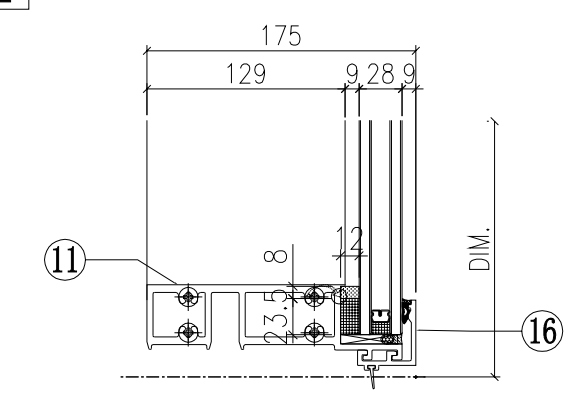

◇ OTHERS (ALUM. & G.M.S. PARTS)

ITEM	FAB. DWG NO.	LENGTH (mm)	QTY
41	BP-01-03W		1
	568.5 x 776 (BACK PANEL)		
42			
43			
44			
45	AA-03W	21	2
	3mm THK. ALUM. ANGLE		
46	AP-03-16		1
	1.5mm THK. ALUM. PLATE		

依據EI/2681 C版修改，
原尺寸756，修改為689

○ ALUM. EXTRUSION

ITEM	FAB. DWG NO.	LENGTH (mm)	QTY
1	X85722-01W	3120	1
2	X85721-03W	3120	1
3	X85757-01-01W	836	1
4	X85757-01-01W	836	1
5	X85757-03-01W	756	1
6	X85757-03-01W	756	1
7	X85745-01L-01W	779	1
8	X85745-01R-01W	779	1
9	X85748-01LW	689	1
10	X85748-01RW	689	1
11	X85730-05-01W	657.5	1
12	X85731-10W	657.5	1
13	X85733-08R-01W	657.5	1
14	X85734-03R-01W	657.5	1
15	X85743-01-01W	657.5	3
16	X85742-01-01W	657.5	1
17	X85461-01L	200	1
18	X85461-01R	200	1
19	X85752-01	250	1
20	X85476-01W	234	2
21	X85751-01	50	11
22			
23	(窗玉)CW-SH03RW		1
24			
25			
26			

W-39B

美特鋁質有限公司
MIDI Aluminium Fabricator Ltd.

修改	A	B		採用	工廠		地盤	✓
日期	15/10	25/11		材料颜色	WHITE			

工程號	J851	類別		物料號	-		
地盘	青衣190	制圖	W.E.X	2020-04-16	圖號	WSLm-672.5H1-b1S	
图纸名称	单元组装图	復核	-	-	數量	-	
材料	-	批准	-	-	單件重量	-	(KW)

VIEW G

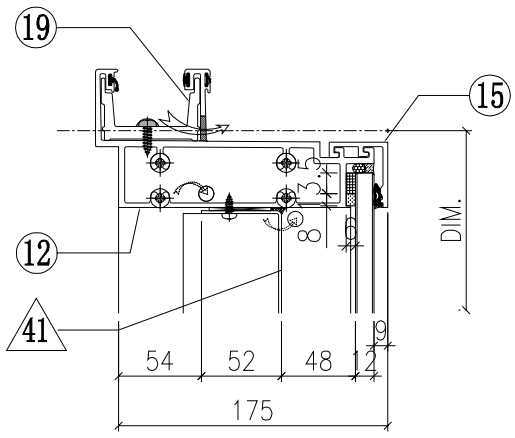

VIEW E

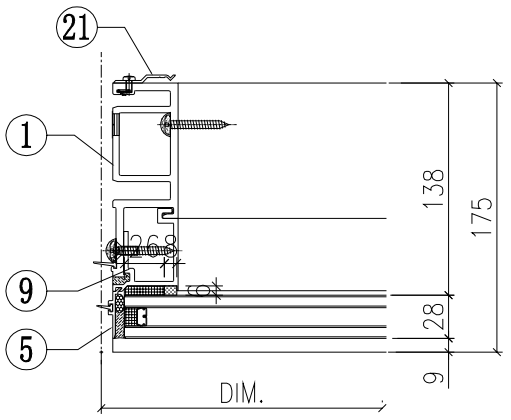

VIEW F

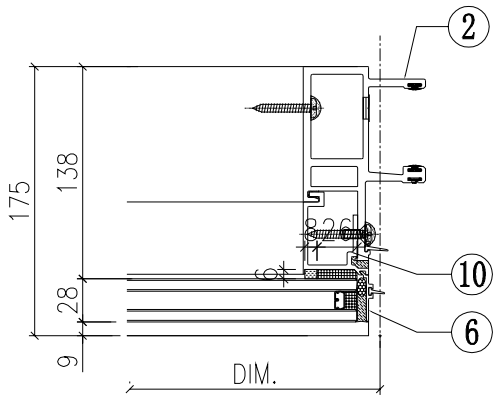

VIEW H

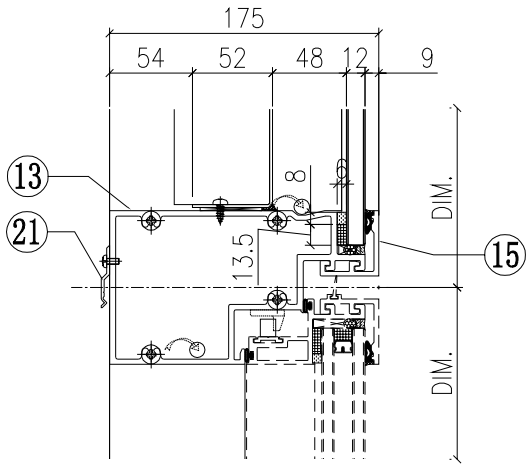

VIEW K

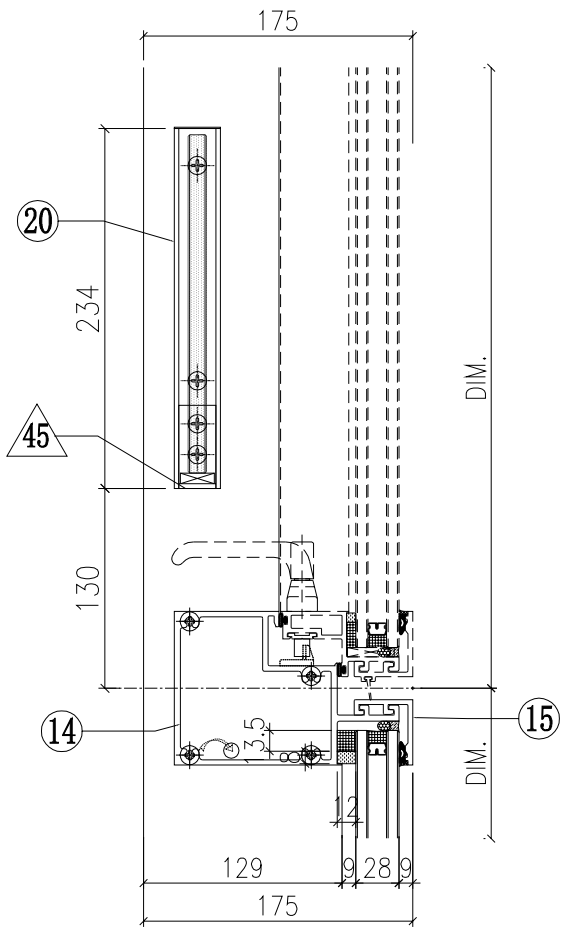

VIEW L

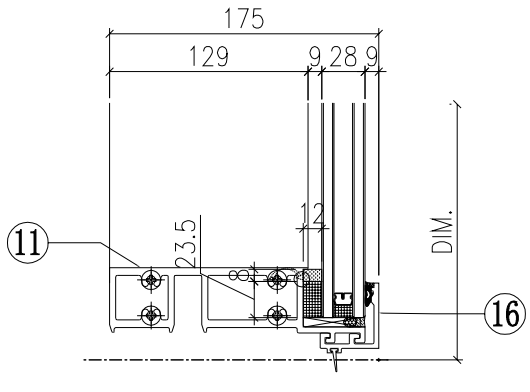

◇ OTHERS (ALUM. & G.M.S. PARTS)

ITEM	FAB. DWG NO.	LENGTH (mm)	QTY
41	BP-01-03W		1
	568.5 x 776 (BACK PANEL)		
42			
43			
44			
45	AA-03W	21	2
	3mm THK. ALUM. ANGLE		
46	AP-03-16		1
	1.5mm THK. ALUM. PLATE		

依據EI/2681 C版修改，
原尺寸756，修改為689

○ ALUM. EXTRUSION

ITEM	FAB. DWG NO.	LENGTH (mm)	QTY
1	X85722-03W	3120	1
2	X85721-01W	3120	1
3	X85757-01-01W	836	1
4	X85757-01-01W	836	1
5	X85757-03-01W	756	1
6	X85757-03-01W	756	1
7	X85745-01L-01W	779	1
8	X85745-01R-01W	779	1
9	X85748-01LW	689	1
10	X85748-01RW	689	1
11	X85730-05-01W	657.5	1
12	X85731-10W	657.5	1
13	X85733-08L-01W	657.5	1
14	X85734-03L-01W	657.5	1
15	X85743-01-01W	657.5	3
16	X85742-01-01W	657.5	1
17	X85461-01L	200	1
18	X85461-01R	200	1
19	X85752-01	250	1
20	X85476-01W	234	2
21	X85751-01	50	11
22			
23	(窗玉)CW-SH03LW		1
24			
25			
26			

W-40B

美特鋁質有限公司 MIDI Aluminium Fabricator Ltd.											
修改	A			採用	工廠	✓	地盤		工程號	J851	類別		物料號	-		
日期	25/11			材料顏色	WHITE				地盘	青衣190	制圖	W.E.X	2020-05-26	圖號	WSRm-672.5H1-b2SF
									图纸名称	单元组装图	復核	-	-	數量	-
									材料	-	批准	-	-	單件重量	- (KW)

VIEW G

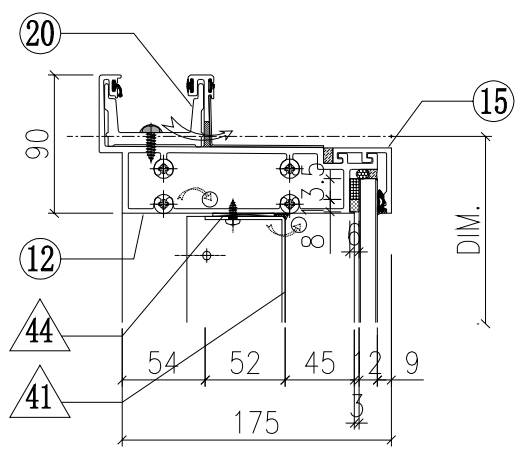

VIEW E

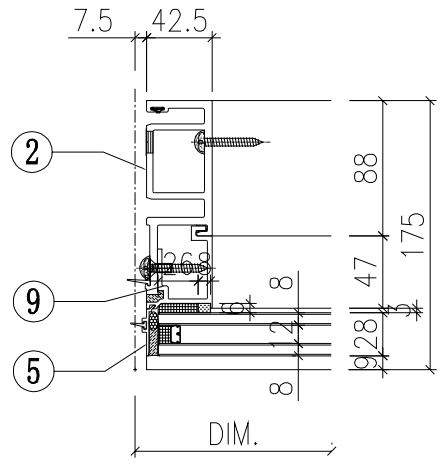

VIEW F

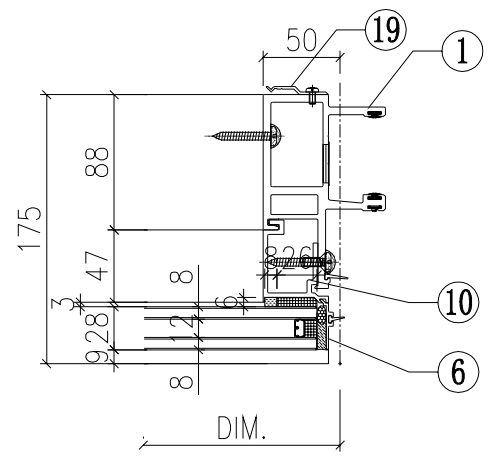

VIEW H

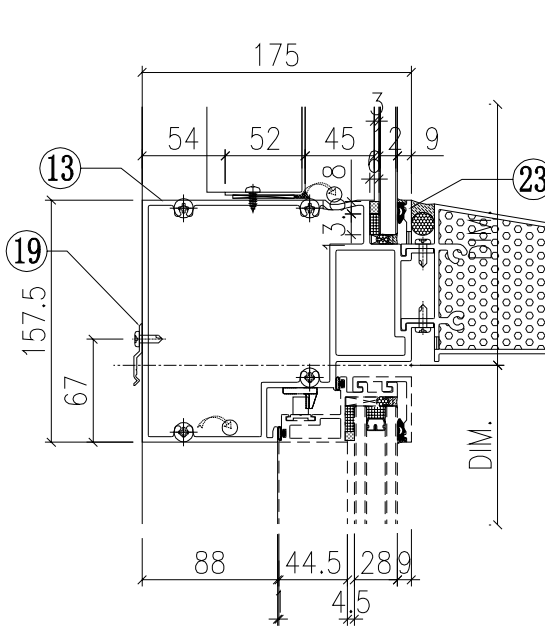

依據EI/2681 C版修改，
原尺寸756，修改為689

VIEW K

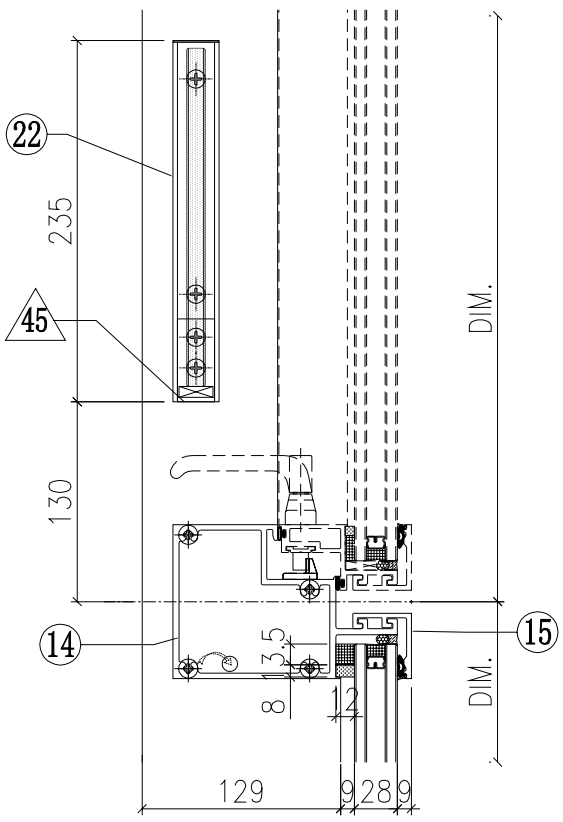

◇ OTHERS (ALUM. & G.M.S. PARTS)

ITEM	FAB. DWG NO.	LENGTH (mm)	QTY
41	BP-04-03W 568.5 x 718.5 (BACK PANEL)		1
42			
43			
44a	AP-07LS 3mm THK. ALUM. PLATE		1
44b	AP-07RS 3mm THK. ALUM. PLATE		1
45	AA-03W 3mm THK. ALUM. ANGLE	21	2
46	AP-03-16 1.5mm THK. ALUM. PLATE		1

◯ ALUM. EXTRUSION

ITEM	FAB. DWG NO.	LENGTH (mm)	QTY
1	X85721-04W	3120	1
2	X85722-02W	3120	1
3	X85757-01-03W	778.5	1
4	X85757-01-03W	778.5	1
5	X85757-03-01W	756	1
6	X85757-03-01W	756	1
7	X85745-01L-02W	721.5	1
8	X85745-01R-02W	721.5	1
9	X85748-01LW	689	1
10	X85748-01RW	689	1
11	X85730-05-01W	657.5	1
12	X85731-10W	657.5	1
13	X85735-02RW	657.5	1
14	X85734-03R-01W	657.5	1
15	X85743-01-01W	657.5	2
16	X85742-01-01W	657.5	1
17	X85461-01L	200	1
18	X85461-01R	200	1
19	X85751-01	50	11
20	X85752-01	250	1
21	-	-	-
22	X85476-01W	234	2
23	X85784-01-09W	657.5	1
24	X85738-01-09S	651.5	1
25	(窗玉)CW-SH03RW		1
26			

VIEW L

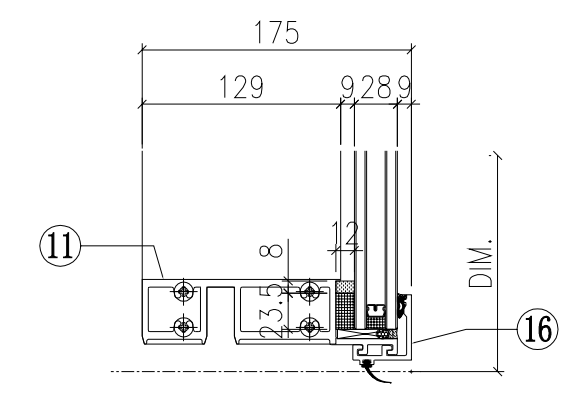

VIEW C

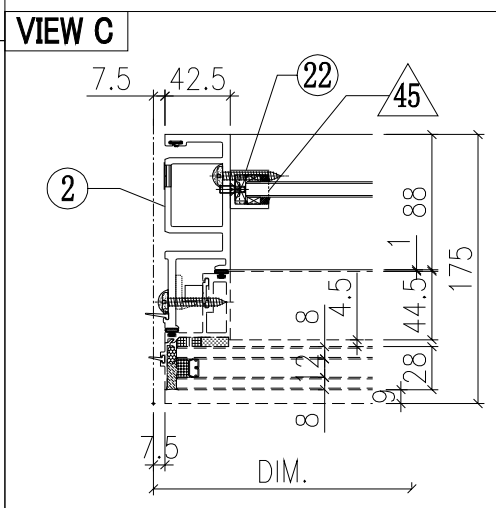

VIEW D

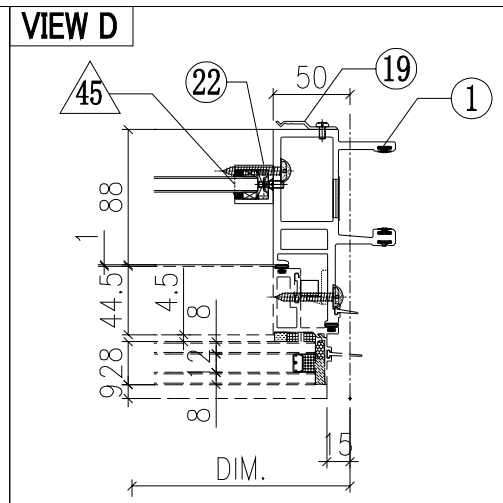

W-41B

美特鋁質有限公司
MIDI Aluminium Fabricator Ltd.

工程號	J851	類別		物料號	-				
地盘	青衣190	制圖	W.E.X	2020-05-26	圖號	WSLm-672.5H1-b1SF			
图纸名称	单元组装图	復核	-	-	數量	-			
材料	-	批准	-	-	單件重量	-	(KW)		

修改	A			採用	工廠	✓	地盤
日期	25/11			材料顏色	WHITE		

VIEW G

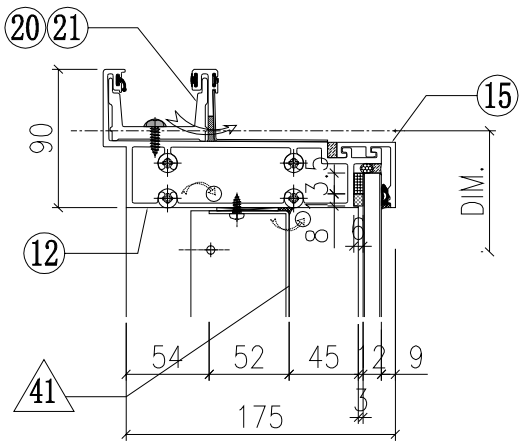

VIEW E

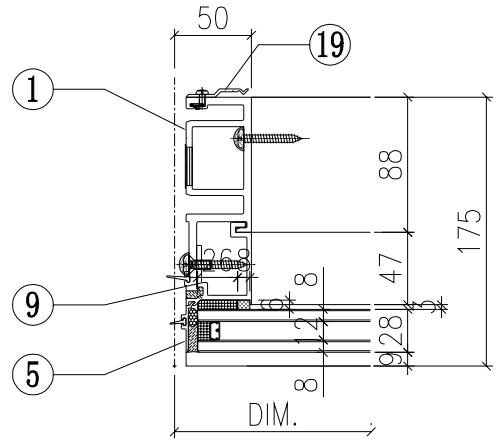

VIEW F

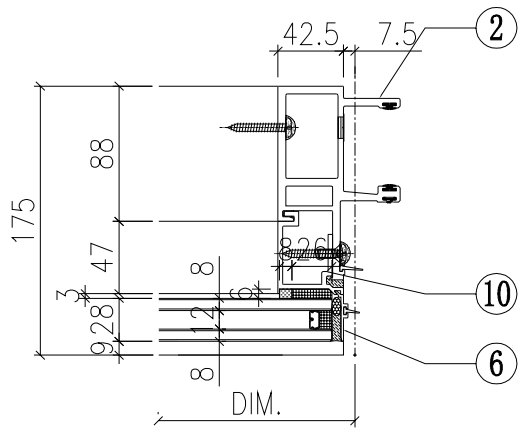

VIEW H

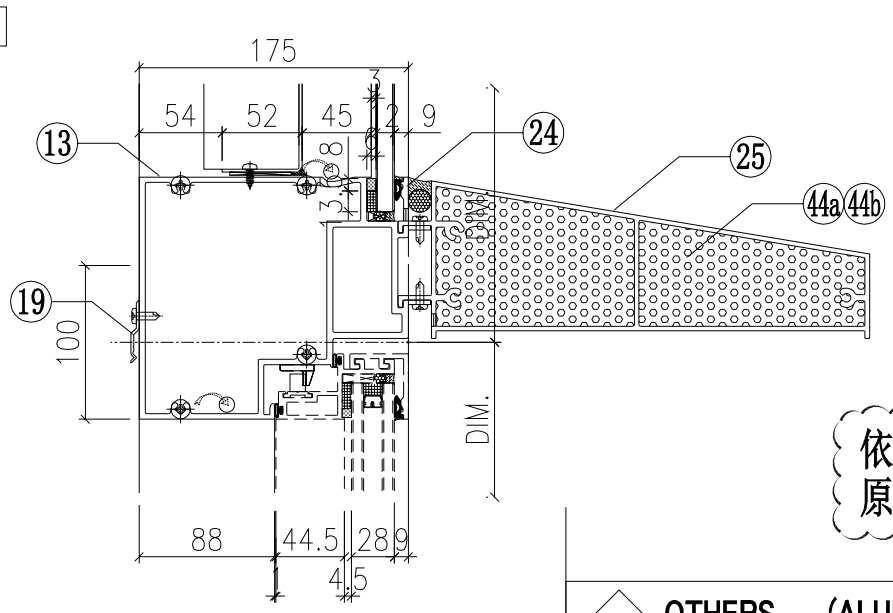

依據EI/2681 C版修改，
原尺寸756，修改為689

VIEW K

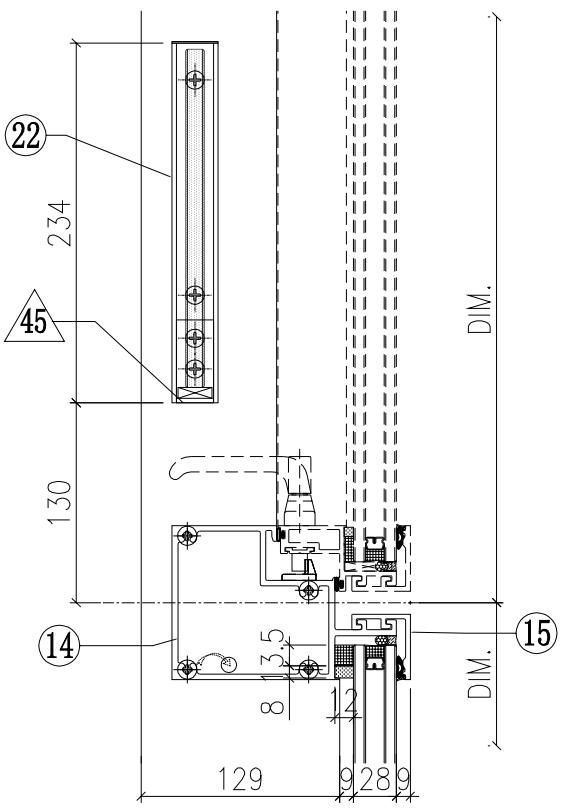

◇ OTHERS (ALUM. & G.M.S. PARTS)

ITEM	FAB. DWG NO.	LENGTH (mm)	QTY
41	BP-04-03W 568.5 x 718.5 (BACK PANEL)		1
42			
43			
44a	AP-07LS 3mm THK. ALUM. PLATE		1
44b	AP-07RS 3mm THK. ALUM. PLATE		1
45	AA-03W 3mm THK. ALUM. ANGLE	21	2
46	AP-03-16 1.5mm THK. ALUM. PLATE		1

○ ALUM. EXTRUSION

ITEM	FAB. DWG NO.	LENGTH (mm)	QTY
1	X85722-04W	3120	1
2	X85721-02W	3120	1
3	X85757-01-03W	778.5	1
4	X85757-01-03W	778.5	1
5	X85757-03-01W	756	1
6	X85757-03-01W	756	1
7	X85745-01L-02W	721.5	1
8	X85745-01R-02W	721.5	1
9	X85748-01LW	689	1
10	X85748-01RW	689	1
11	X85730-05-01W	657.5	1
12	X85731-10W	657.5	1
13	X85735-02LW	657.5	1
14	X85734-03L-01W	657.5	1
15	X85743-01-01W	657.5	2
16	X85742-01-01W	657.5	1
17	X85461-01L	200	1
18	X85461-01R	200	1
19	X85751-01	50	11
20	X85752-01	250	1
21	-	-	-
22	X85476-01W	234	2
23	X85784-01-09W	657.5	1
24	X85738-01-09S	651.5	1
25	(窗玉)CW-SH03LW		1
26			

VIEW L

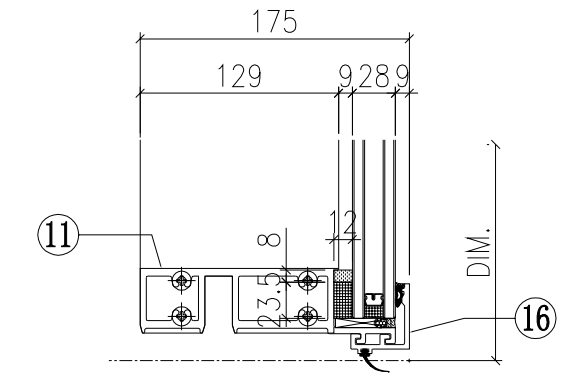

VIEW C

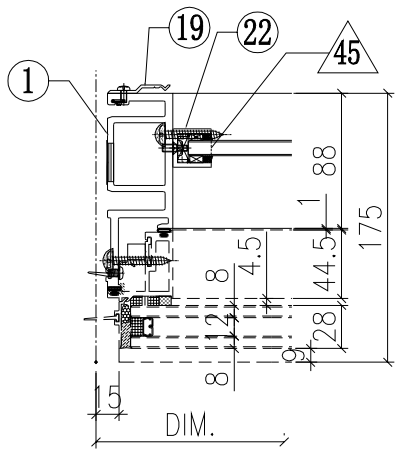

VIEW D

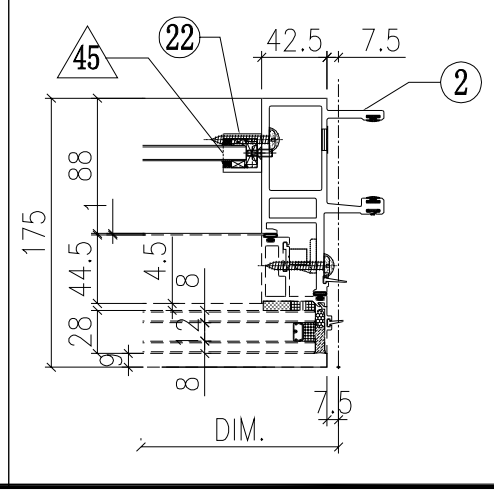

W-42B

美特鋁質有限公司
MIDI Aluminium Fabricator Ltd.

修改	A	B		採用	工廠		地盤	✓
日期	15/10	25/11		材料颜色	WHITE			

工程號	J851	類別		物料號	-		
地盘	青衣190	制圖	W.E.X	2020-04-16	圖號	WSLm-672.5H1-b1	
图纸名称	单元组装图	復核	-	-	數量	-	
材料	-	批准	-	-	單件重量	-	(KW)

VIEW G

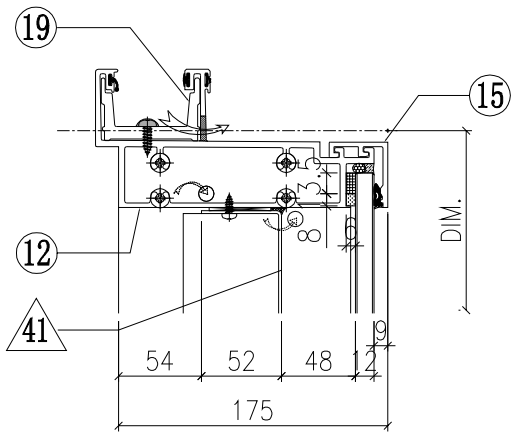

VIEW E

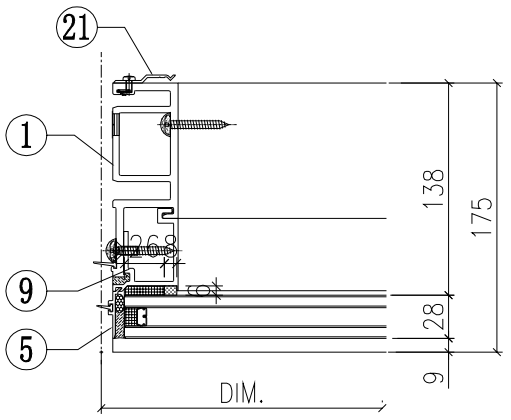

VIEW F

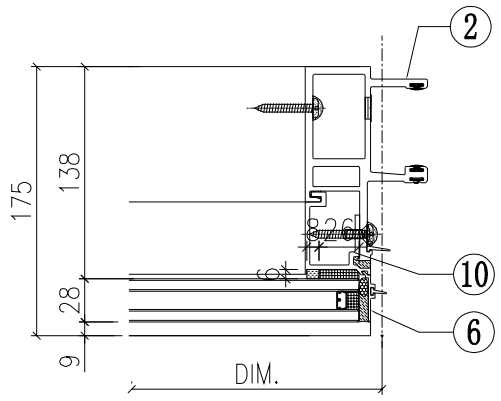

VIEW H

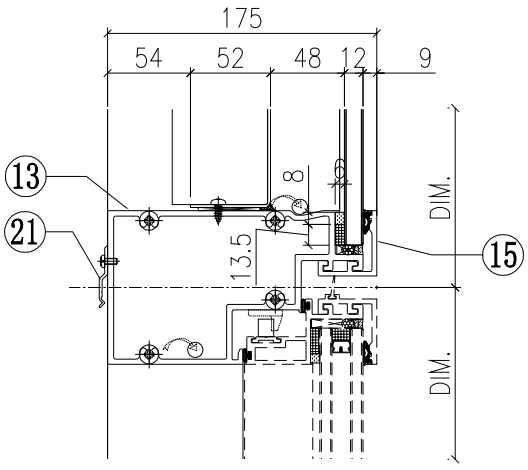

VIEW K

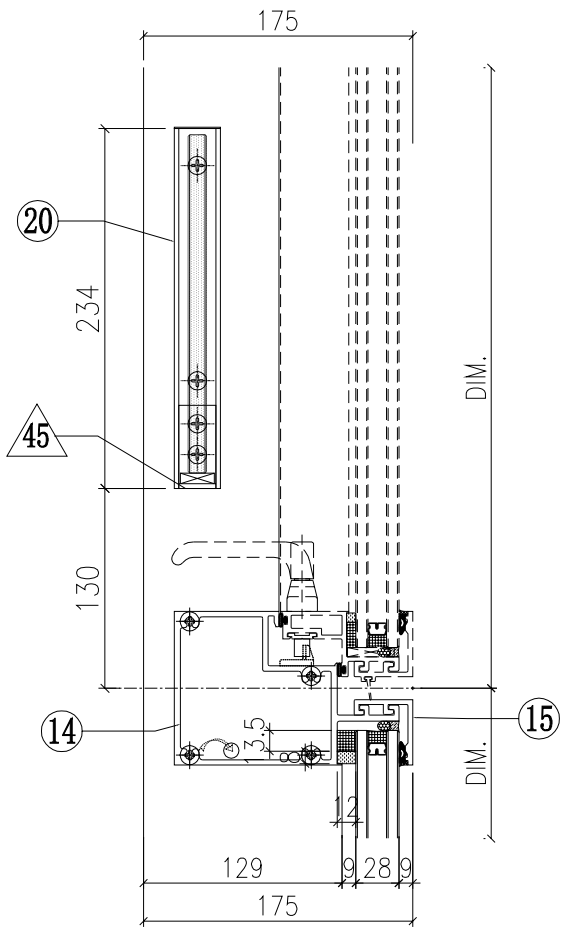

VIEW L

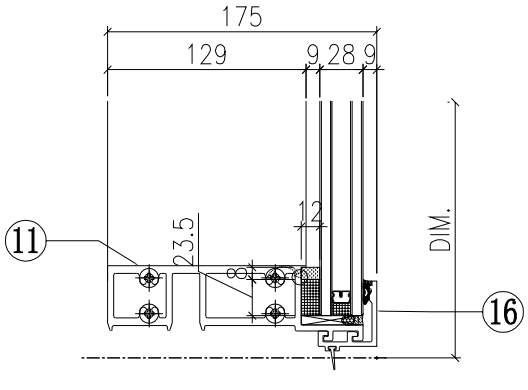

◇ OTHERS (ALUM. & G.M.S. PARTS)

ITEM	FAB. DWG NO.	LENGTH (mm)	QTY
41	BP-01-03W		1
	568.5 x 776 (BACK PANEL)		
42			
43			
44			
45	AA-03W	21	2
	3mm THK. ALUM. ANGLE		
46	AP-03-16		1
	1.5mm THK. ALUM. PLATE		

依據EI/2681 C版修改，
原尺寸756，修改為689

○ ALUM. EXTRUSION

ITEM	FAB. DWG NO.	LENGTH (mm)	QTY
1	X85722-03W	3120	1
2	X85721-01W	3120	1
3	X85757-01-01W	836	1
4	X85757-01-01W	836	1
5	X85757-03-01W	756	1
6	X85757-03-01W	756	1
7	X85745-01L-01W	779	1
8	X85745-01R-01W	779	1
9	X85748-01LW	689	1
10	X85748-01RW	689	1
11	X85730-05-01W	657.5	1
12	X85731-10W	657.5	1
13	X85733-08L-01W	657.5	1
14	X85734-03L-01W	657.5	1
15	X85743-01-01W	657.5	3
16	X85742-01-01W	657.5	1
17	X85461-01L	200	1
18	X85461-01R	200	1
19	X85752-01	250	1
20	X85476-01W	234	2
21	X85751-01	50	11
22			
23	(窗玉)CW-SH11LW		1
24			
25			
26			

W-43B

美特鋁質有限公司
MIDI Aluminium Fabricator Ltd.

工程號	J851	類別		物料號	-				
地盘	青衣190	制圖	W.E.X	2020-05-26	圖號	WSLm-672.5H1-b1F			
图纸名称	单元组装图	復核	-	-	數量	-			
材料	-	批准	-	-	單件重量	-	(KW)		

修改	A			採用	工廠	✓	地盤	
日期	25/11			材料颜色	WHITE			

VIEW G

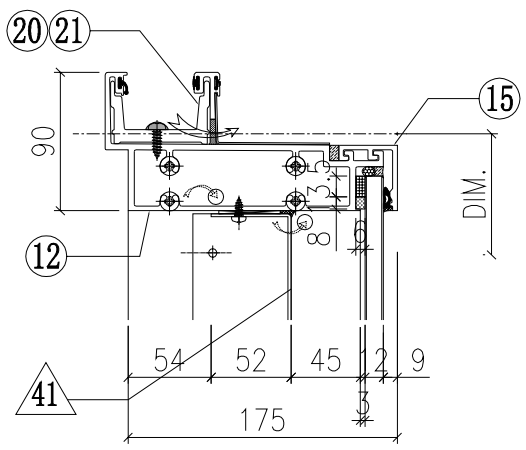

VIEW E

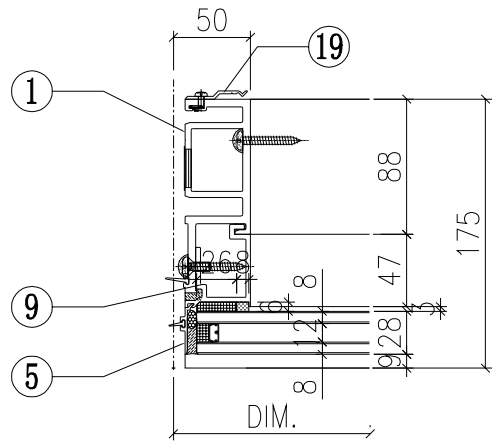

VIEW F

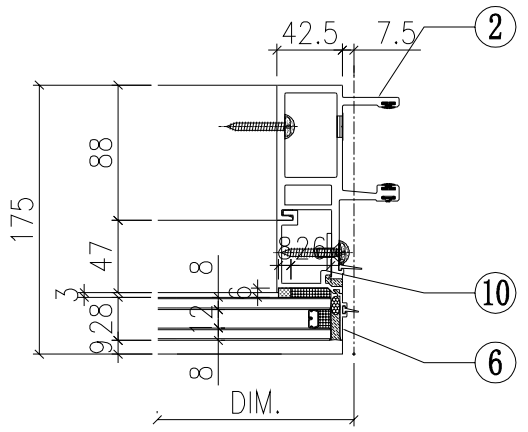

VIEW H

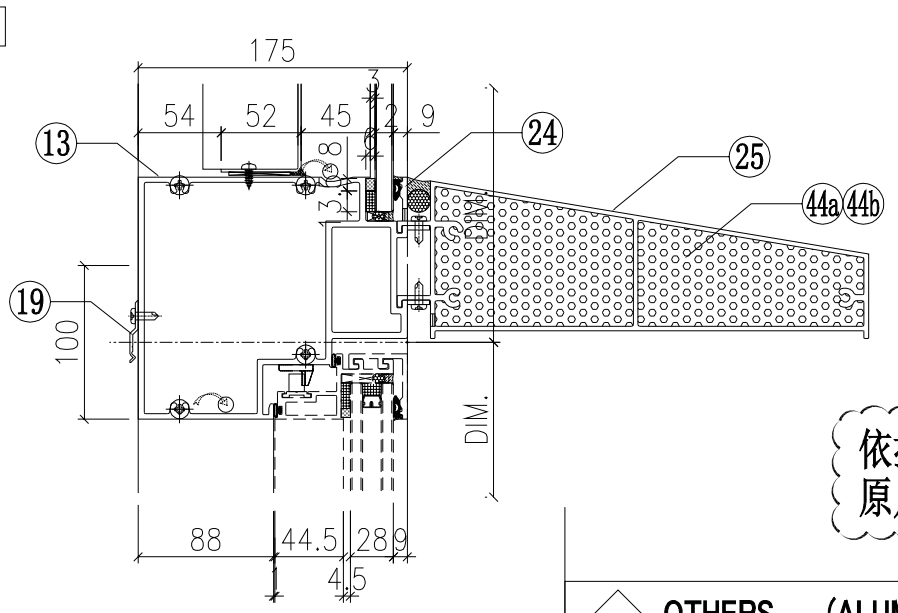

依據EI/2681 C版修改，
原尺寸756，修改為689

VIEW K

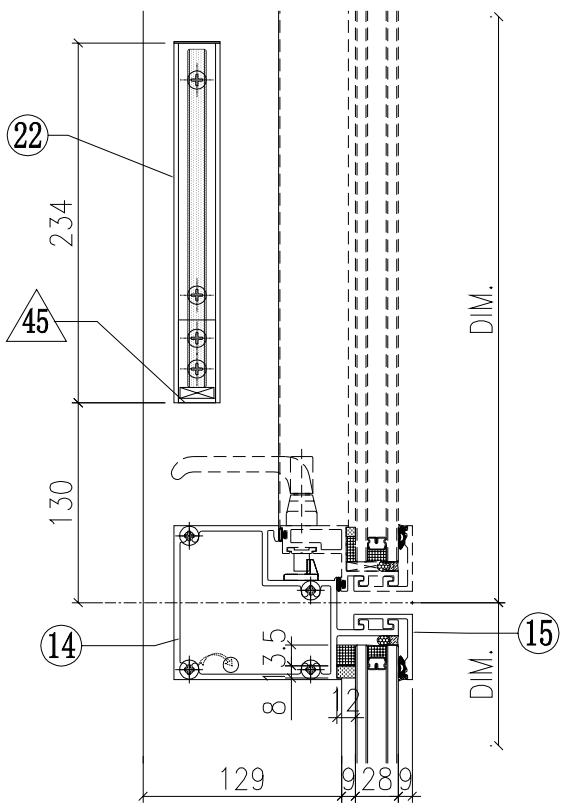

VIEW L

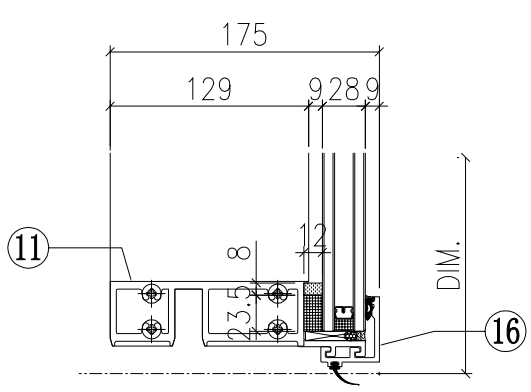

VIEW C

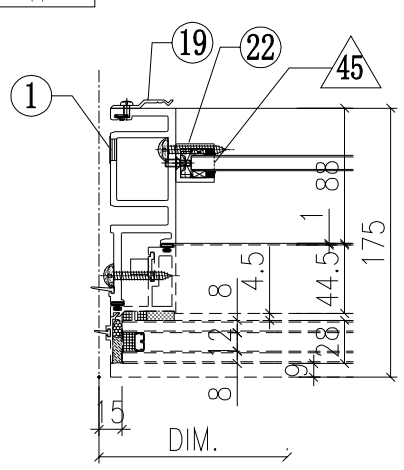

VIEW D

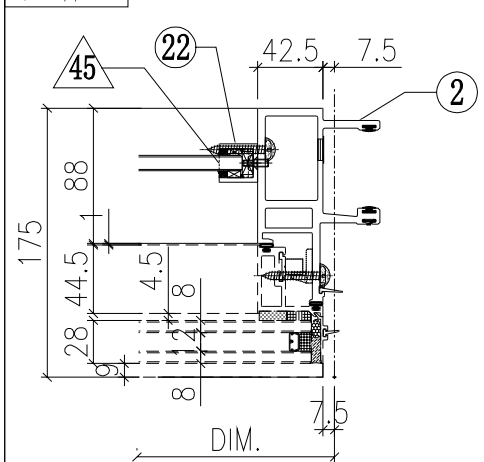

◇ OTHERS (ALUM. & G.M.S. PARTS)

ITEM	FAB. DWG NO.	LENGTH (mm)	QTY
41	BP-04-03W 568.5 x 718.5 (BACK PANEL)		1
42			
43			
44a	AP-07LS 3mm THK. ALUM. PLATE		1
44b	AP-07RS 3mm THK. ALUM. PLATE		1
45	AA-03W 3mm THK. ALUM. ANGLE	21	2
46	AP-03-16 1.5mm THK. ALUM. PLATE		1

○ ALUM. EXTRUSION

ITEM	FAB. DWG NO.	LENGTH (mm)	QTY
1	X85722-04W	3120	1
2	X85721-02W	3120	1
3	X85757-01-03W	778.5	1
4	X85757-01-03W	778.5	1
5	X85757-03-01W	756	1
6	X85757-03-01W	756	1
7	X85745-01L-02W	721.5	1
8	X85745-01R-02W	721.5	1
9	X85748-01LW	689	1
10	X85748-01RW	689	1
11	X85730-05-01W	657.5	1
12	X85731-10W	657.5	1
13	X85735-02LW	657.5	1
14	X85734-03L-01W	657.5	1
15	X85743-01-01W	657.5	2
16	X85742-01-01W	657.5	1
17	X85461-01L	200	1
18	X85461-01R	200	1
19	X85751-01	50	11
20	X85752-01	250	1
21	-	-	-
22	X85476-01W	234	2
23	X85784-01-09W	657.5	1
24	X85738-01-09S	651.5	1
25	(窗玉)CW-SH11LW		1
26			

W-44B

美特鋁質有限公司
MIDI Aluminium Fabricator Ltd.

工程號	J851	類別		物料號	-				
地盘	青衣190	制圖	W.E.X	2020-05-26	圖號	WSLg-817.5H1-c1			
图纸名称	单元组装图	復核	-	-	數量	-			
材料	-	批准	-	-	單件重量	-	(KW)		

修改	A			採用	工廠	✓	地盤	
日期	25/11			材料颜色	WHITE			

VIEW G

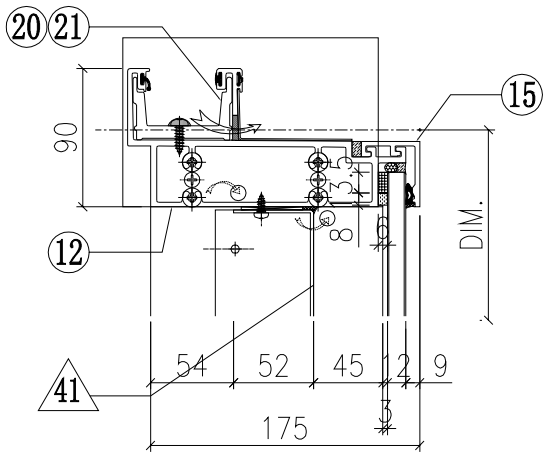

VIEW E

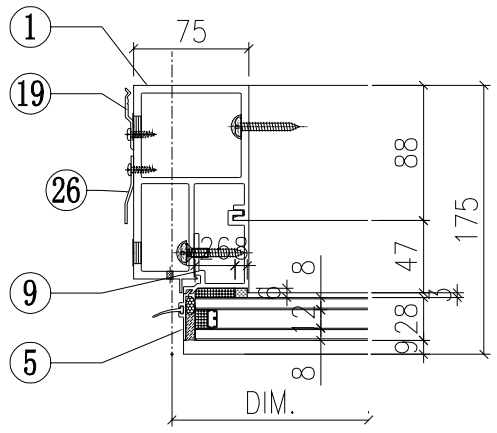

VIEW F

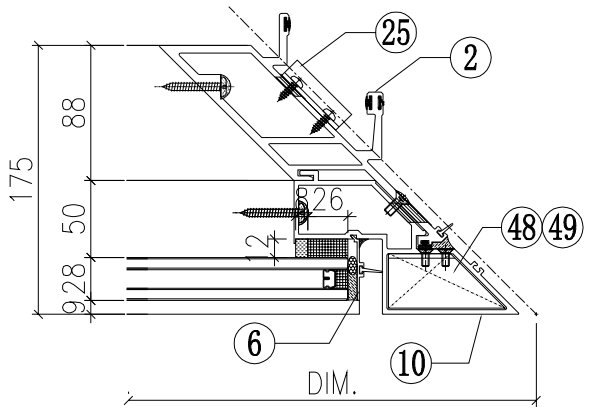

VIEW H

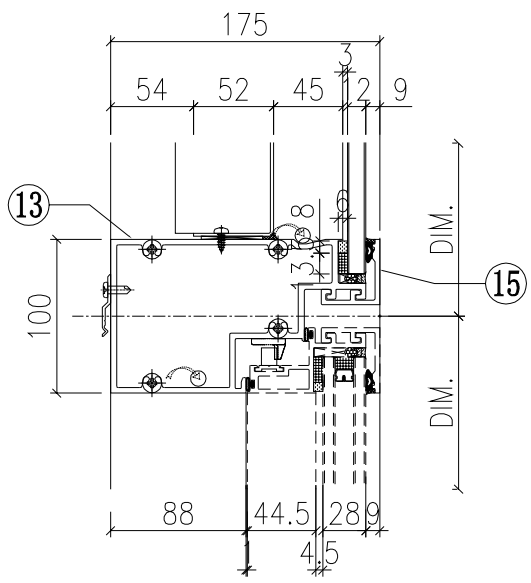

VIEW K

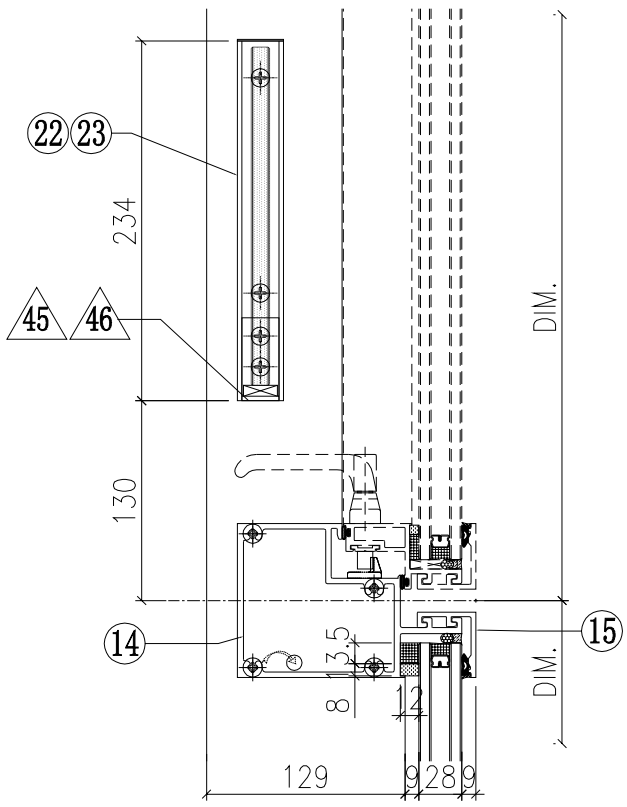

VIEW L

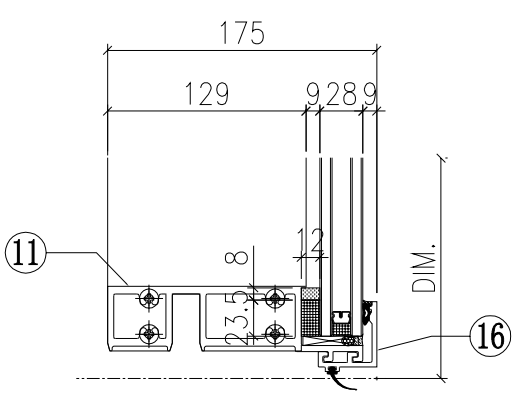

VIEW C

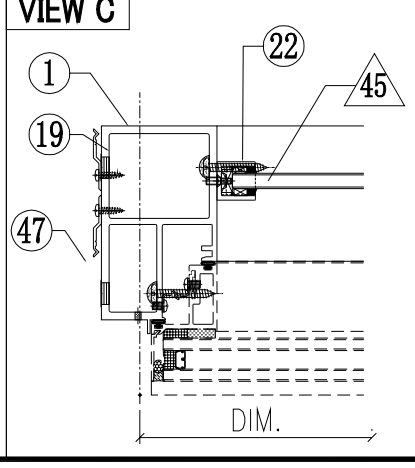

◇ OTHERS (ALUM. & G.M.S. PARTS)

ITEM	FAB. DWG NO.	LENGTH (mm)	QTY
41	BP-02-01W 606 x776 (BACK PANEL)		1
42	AP-01W 3mm THK. ALUM. PLATE		1
43	AP-02 3mm THK. ALUM. PLATE		2
44	- -		-
45	AA-03W 3mm THK. ALUM. ANGLE	21	1
46	AA-04RW 3mm THK. ALUM. ANGLE	21	1
47	AP-08 3mm THK. ALUM. PLATE	50	6
48	AA-02LW 3mm THK. ALUM. ANGLE		3
49	AA-02RW 3mm THK. ALUM. ANGLE		3
50	AP-03-16 1.5mm THK. ALUM. PLATE		1

依據EI/2681 C版修改，
原尺寸756，修改為689

◯ ALUM. EXTRUSION

ITEM	FAB. DWG NO.	LENGTH (mm)	QTY
1	X85726-01LW	3120	1
2	X85723-01W	3120	1
3	X85757-02-01W	836	1
4	X85756-02-01W	836	1
5	X85757-04-01W	756	1
6	X85756-04-02W	756	1
7	X85745-01L-01W	779	1
8	X85744-01W	779	1
9	X85748-01LW	689	1
10	X85727-05RW	3135	1
10a			
10b	X85728-01RW	1570	1
11	X85730-03RW	695	1
12	X85731-03RW	823	1
13	X85733-02RW	695	1
14	X85734-02RW	695	1
15	X85743-01-04W	695	3
16	X85742-01-04W	695	1
17	X85461-01L	200	1
18	X85749-01R	200	1
19	X85751-01	50	11
20	X85752-03R	250	1
21	X85752-02L	200	1
22	X85476-01W	234	1
23	X85758-01RW	234	1
24	(窗玉)CW-SH02LW		1
25	X85218-01	50	3
26	X85751-03A	3020	1

W-45B

美特鋁質有限公司
MIDI Aluminium Fabricator Ltd.

修改	A			採用	工廠	✓	地盤		
日期	25/11			材料颜色	WHITE				

工程號	J851	類別		物料號	-		
地盘	青衣190	制圖	W.E.X	2020-05-26	圖號	WSRj-817.5H1-c2	
图纸名称	单元组装图	復核	-	-	數量	-	
材料	-	批准	-	-	單件重量	-	(KW)

VIEW G

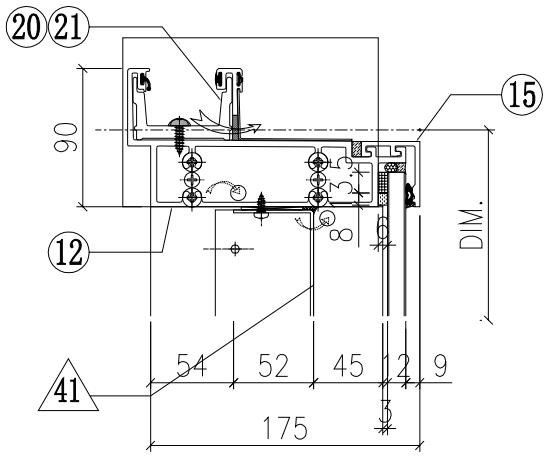

VIEW F

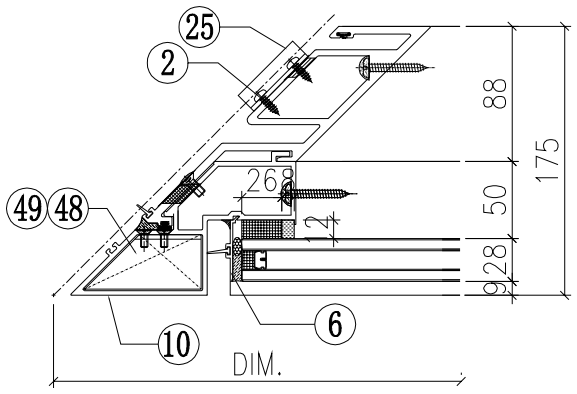

VIEW E

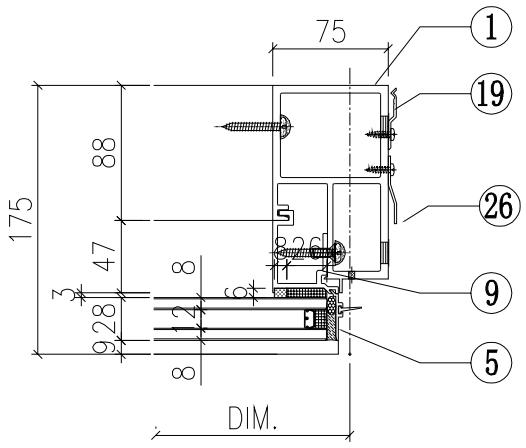

VIEW H

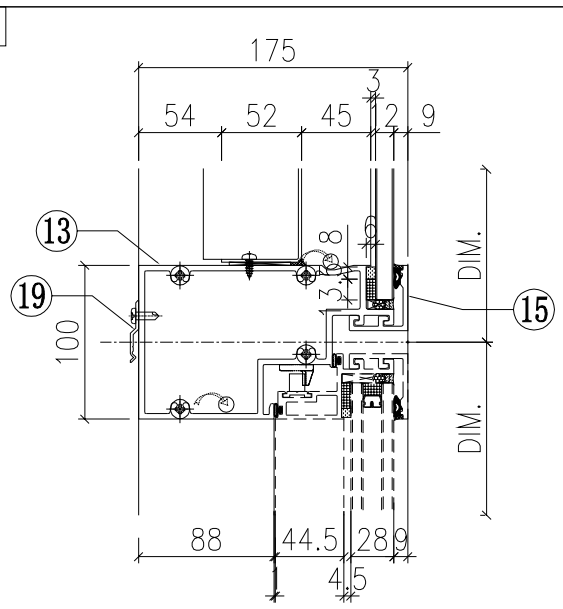

VIEW K

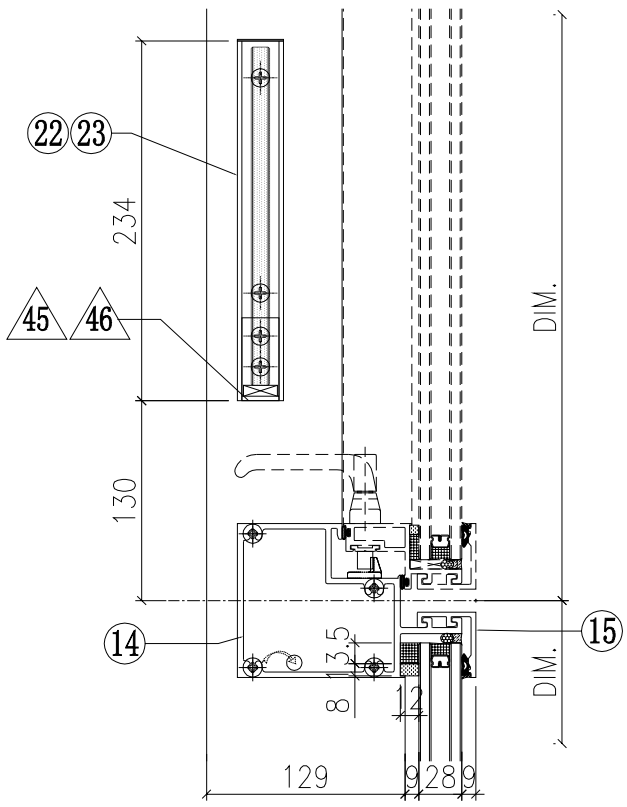

◇ OTHERS (ALUM. & G.M.S. PARTS)

ITEM	FAB. DWG NO.	LENGTH (mm)	QTY
41	BP-03-02W 606 x776 (BACK PANEL)		1
42	AP-01W 3mm THK. ALUM. PLATE		1
43	AP-02 3mm THK. ALUM. PLATE		2
44	- -		-
45	AA-03W 3mm THK. ALUM. ANGLE	21	1
46	AA-04LW 3mm THK. ALUM. ANGLE	21	1
47	AP-08 3mm THK. ALUM. PLATE	50	6
48	AA-02LW 3mm THK. ALUM. ANGLE		3
49	AA-02RW 3mm THK. ALUM. ANGLE		3
50	AP-03-16 1.5mm THK. ALUM. PLATE		1

依據EI/2681 C版修改，
原尺寸756，修改為689

○ ALUM. EXTRUSION

ITEM	FAB. DWG NO.	LENGTH (mm)	QTY
1	X85726-01RW	3120	1
2	X85724-03W	3120	1
3	X85757-02-01W	836	1
4	X85756-02-01W	836	1
5	X85757-04-01W	756	1
6	X85756-04-02W	756	1
7	X85745-01R-01W	779	1
8	X85744-01W	779	1
9	X85748-01RW	689	1
10	X85727-05LW	3135	1
10a			
10b	X85728-01LW	1570	1
11	X85730-03LW	695	1
12	X85731-03LW	823	1
13	X85733-02LW	695	1
14	X85734-02LW	695	1
15	X85743-01-04W	695	3
16	X85742-01-04W	695	1
17	X85461-01R	200	1
18	X85749-01L	200	1
19	X85751-01	50	11
20	X85752-03L	250	1
21	X85752-02R	200	1
22	X85476-01W	234	1
23	X85758-01LW	234	1
24	(窗玉)CW-SH02RW		1
25	X85218-01	50	3
26	X85751-03A	3020	1

VIEW L

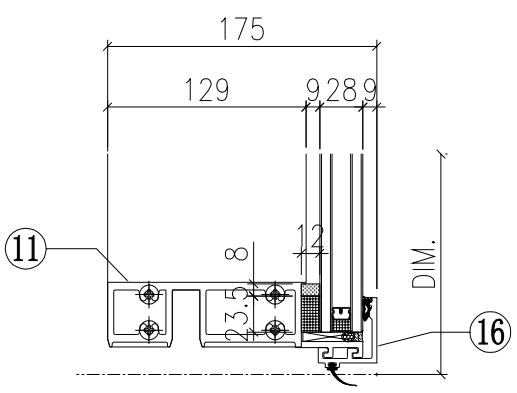

VIEW C

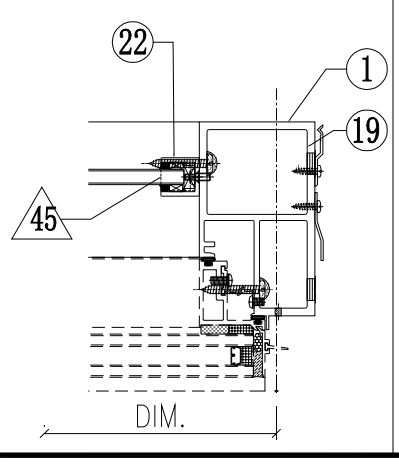

W-46B

美特鋁質有限公司
MIDI Aluminium Fabricator Ltd.

修改	A			採用	工廠	✓	地盤		
日期	25/11			材料颜色	Dark Grey				

工程號	J851	類別		物料號	-		
地盘	青衣190	制圖	W.E.X	2020-05-26	圖號	GSLa-672.5H1-c1	
图纸名称	单元组装图	復核	-	-	數量	-	
材料	-	批准	-	-	單件重量	-	(KW)

VIEW G

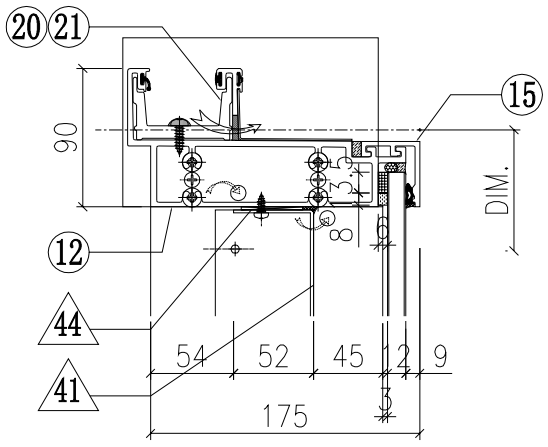

VIEW E

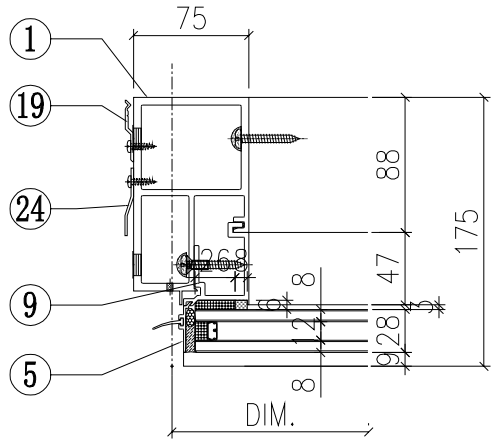

VIEW F

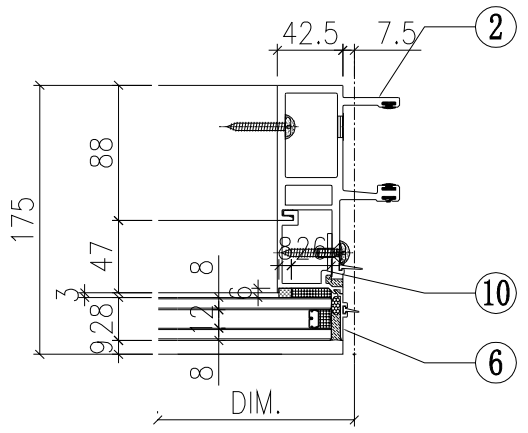

VIEW H

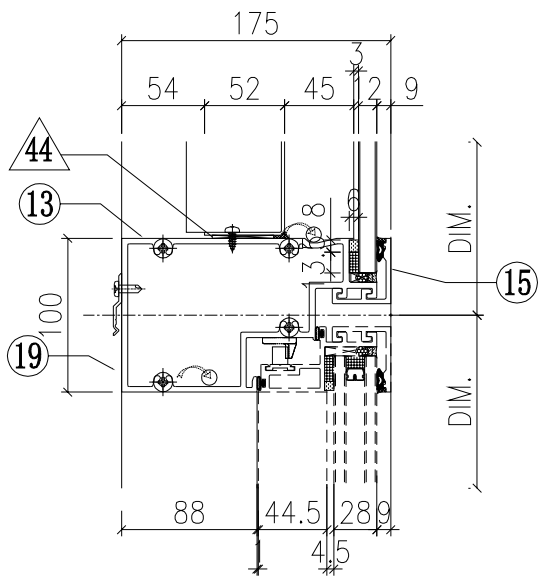

VIEW K

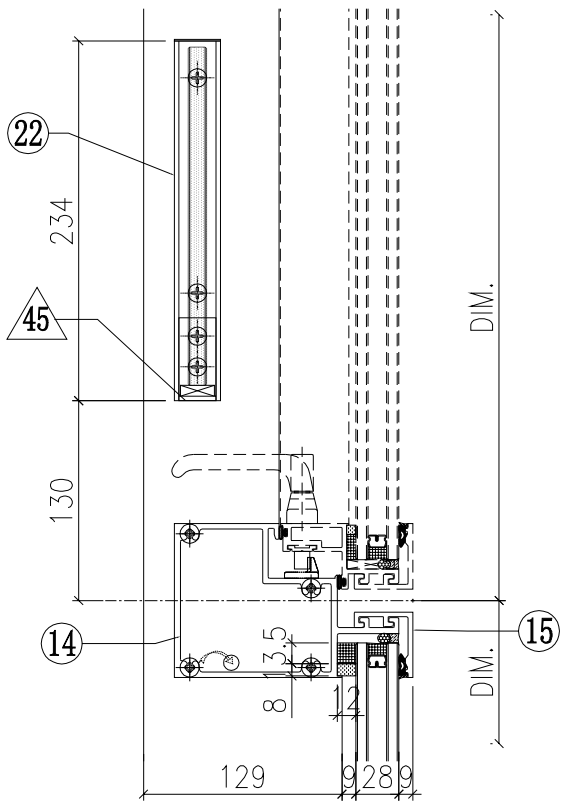

VIEW L

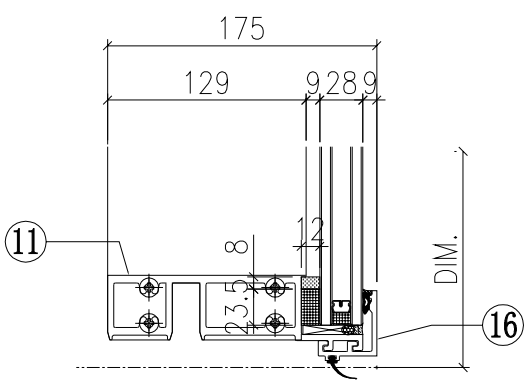

◇ OTHERS (ALUM. & G.M.S. PARTS)

ITEM	FAB. DWG NO.	LENGTH (mm)	QTY
41	BP-01-03G		1
	568.5 x 776 (BACK PANEL)		
42	AP-01G		1
	3mm THK. ALUM. PLATE		
43	AP-02		2
	3mm THK. ALUM. PLATE		
44			
45	AA-03G	21	2
	3mm THK. ALUM. ANGLE		
46	AP-03-16		1
	1.5mm THK. ALUM. PLATE		

依據EI/2681 C版修改，
原尺寸756，修改為689

○ ALUM. EXTRUSION

ITEM	FAB. DWG NO.	LENGTH (mm)	QTY
1	X85726-01LG	3120	1
2	X85721-01G	3120	1
3	X85757-02-01G	836	1
4	X85757-01-01G	836	1
5	X85757-04-01G	756	1
6	X85757-03-01G	756	1
7	X85745-01L-01G	779	1
8	X85745-01R-01G	779	1
9	X85748-01LG	689	1
10	X85748-01RG	689	1
11	X85730-01L-01G	657.5	1
12	X85731-01L-01G	690	1
13	X85733-01L-01G	657.5	1
14	X85734-01L-01G	657.5	1
15	X85743-01-01G	657.5	3
16	X85742-01-01G	657.5	1
17	X85461-01L	200	1
18	X85461-01R	200	1
19	X85751-01	50	11
20	X85752-01	250	1
21	X85752-02L	200	1
22	X85476-01G	234	2
23	(窗玉)CW-SH01LG		1
24	X85751-03A	3020	1
25			
26			

VIEW C

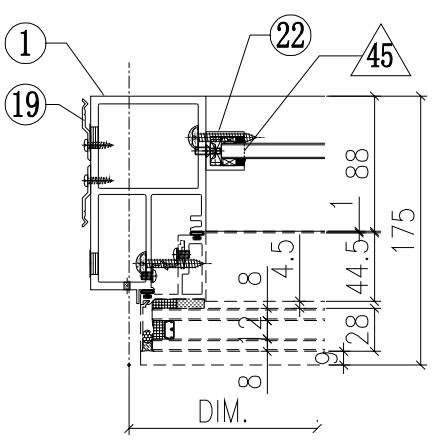

VIEW D

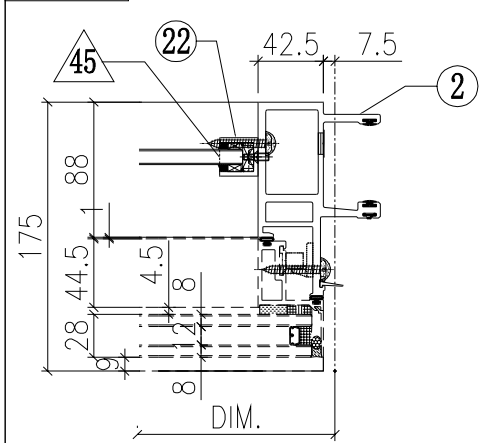

G-42B

美特鋁質有限公司
MIDI Aluminium Fabricator Ltd.

修改	A			採用	工廠	✓	地盤		
日期	25/11			材料颜色	Dark Grey				

工程號	J851	類別		物料號	-		
地盘	青衣190	制圖	W.E.X	2020-05-26	圖號	GSRb-672.5H1-c2	
图纸名称	单元组装图	復核	-	-	數量	-	
材料	-	批准	-	-	單件重量	-	(KW)

VIEW G

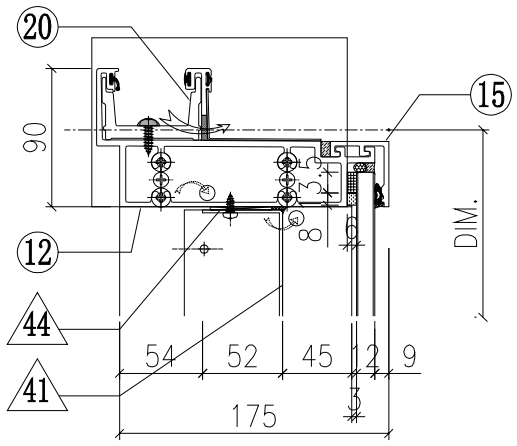

VIEW E

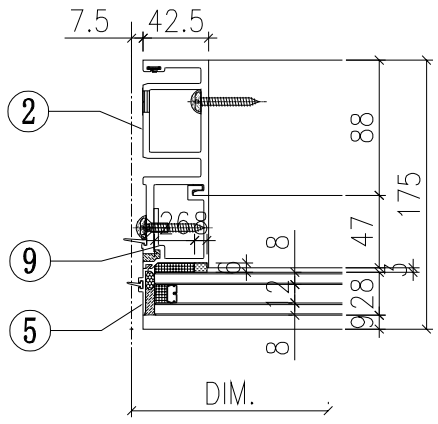

VIEW F

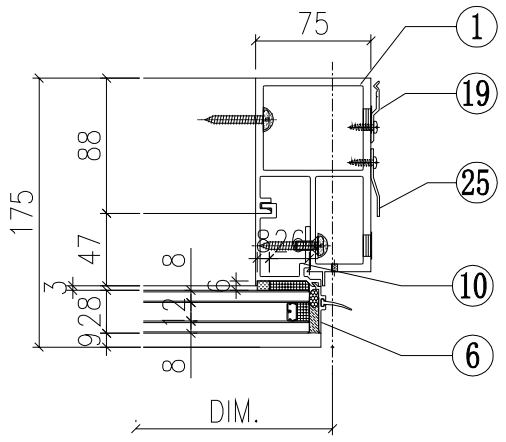

VIEW H

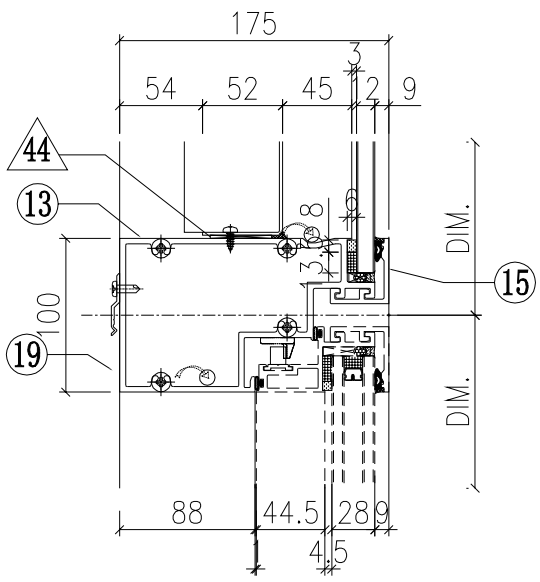

VIEW K

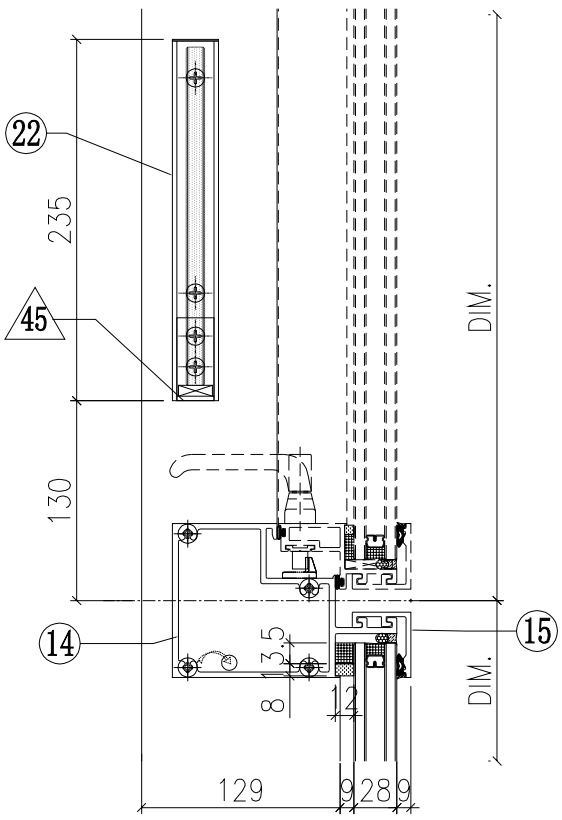

VIEW L

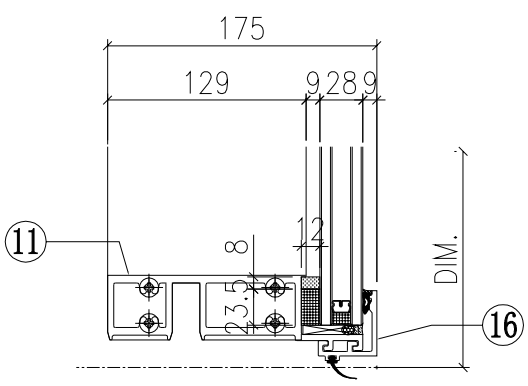

◇ OTHERS (ALUM. & G.M.S. PARTS)

ITEM	FAB. DWG NO.	LENGTH (mm)	QTY
41	BP-01-03G 568.5 x 776 (BACK PANEL)		1
42	AP-01G 3mm THK. ALUM. PLATE		1
43	AP-02 3mm THK. ALUM. PLATE		2
44			
45	AA-03G 3mm THK. ALUM. ANGLE	21	2
46	AP-03-16 1.5mm THK. ALUM. PLATE		1

依據EI/2681 C版修改，
原尺寸756，修改為689

○ ALUM. EXTRUSION

ITEM	FAB. DWG NO.	LENGTH (mm)	QTY
1	X85726-01RG	3120	1
2	X85722-01G	3120	1
3	X85757-01-01G	836	1
4	X85757-02-01G	836	1
5	X85757-03-01G	756	1
6	X85757-04-01G	756	1
7	X85745-01L-01G	779	1
8	X85745-01R-01G	779	1
9	X85748-01LG	689	1
10	X85748-01RG	689	1
11	X85730-01R-01G	657.5	1
12	X85731-01R-01G	690	1
13	X85733-01R-01G	657.5	1
14	X85734-01R-01G	657.5	1
15	X85743-01-01G	657.5	3
16	X85742-01-01G	657.5	1
17	X85461-01L	200	1
18	X85461-01R	200	1
19	X85751-01	50	11
20	X85752-02R	200	1
21			
22	X85476-01G	234	2
23	(窗玉)CW-SH01RG		1
24			
25	X85751-03A	3020	1
26			
27			

VIEW C

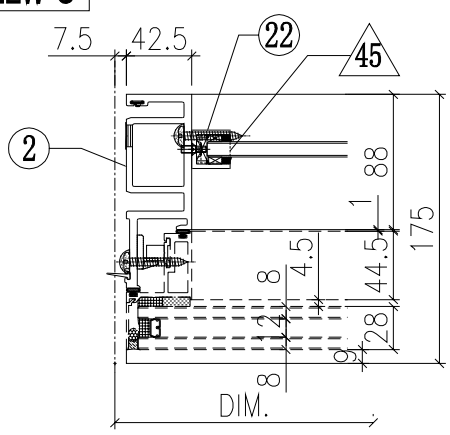

VIEW D

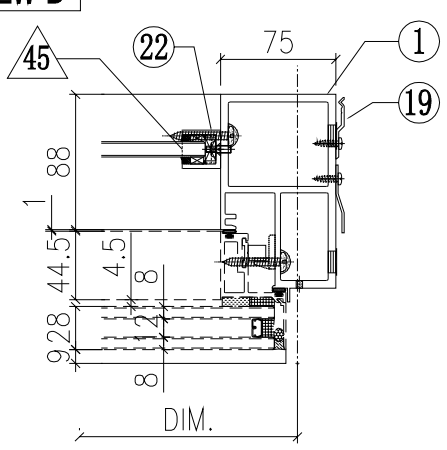

G-43B

美特鋁質有限公司
MIDI Aluminium Fabricator Ltd.

修改	A			採用工廠	✓	地盤			
日期	25/11			材料颜色	Dark Grey				

工程號	J851	類別		物料號	-		
地盘	青衣190	制圖	W.E.X	2020-05-26	圖號	GSLa-672.5H2-c1	
图纸名称	单元组装图	復核	-	-	數量	-	
材料	-	批准	-	-	單件重量	-	(KW)

VIEW G

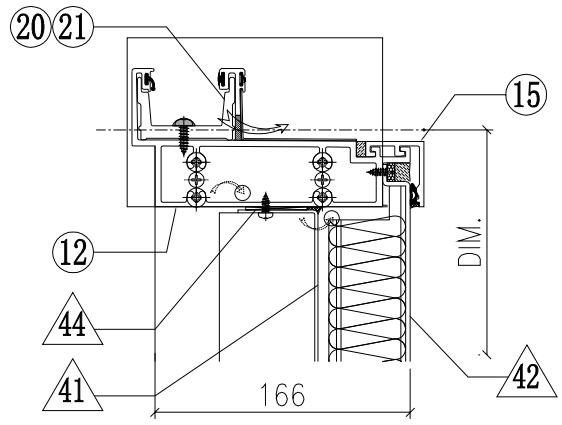

VIEW E

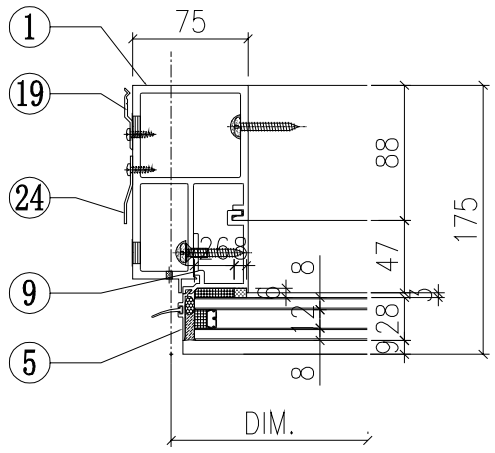

VIEW F

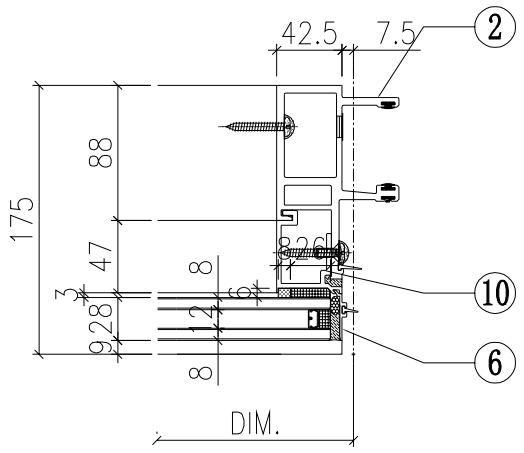

VIEW H

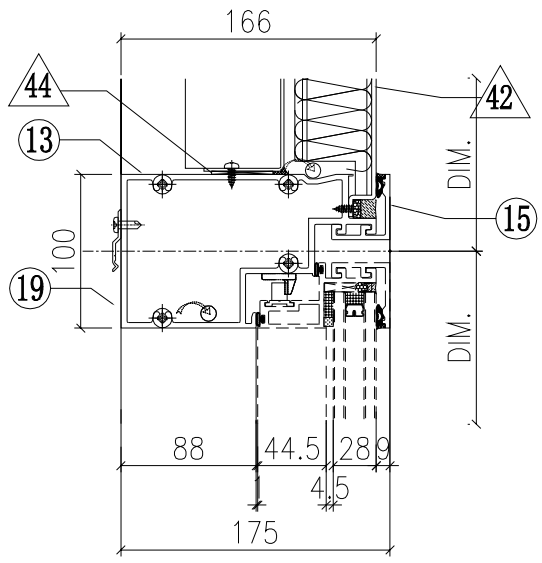

VIEW K

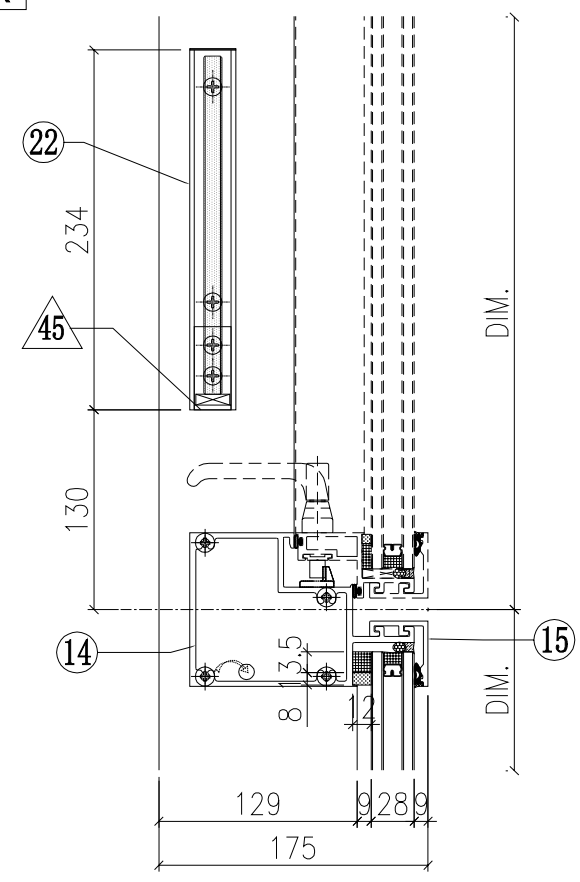

VIEW L

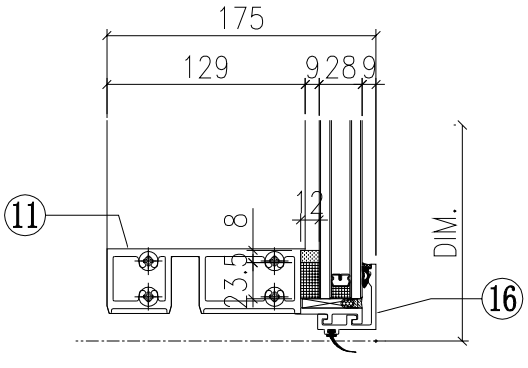

◇ OTHERS (ALUM. & G.M.S. PARTS)

ITEM	FAB. DWG NO.	LENGTH (mm)	QTY
41	BP-01-03C 568.5 x 776 (BACK PANEL)		1
42	AP-01G 3mm THK. ALUM. PLATE		1
43	AP-02 3mm THK. ALUM. PLATE		2
44			
45	AA-03G 3mm THK. ALUM. ANGLE	21	2
46	AP-06-01S 657.5 x 813 (ALUM. CLADDING)		1
47	AA-01A 15x20x3mm THK. ALUM. ANGLE	760	2
48	AP-03-16 1.5mm THK. ALUM. PLATE		1

依據EI/2681 C版修改，
原尺寸756，修改為689

◯ ALUM. EXTRUSION

ITEM	FAB. DWG NO.	LENGTH (mm)	QTY
1	X85726-01LG	3120	1
2	X85721-01G	3120	1
3			1
4			
5	X85757-04-01G	756	1
6	X85757-03-01G	756	1
7	X85748-02LG	779	1
8	X85748-02RG	779	1
9	X85748-01LG	689	1
10	X85748-01RG	689	1
11	X85730-01L-01G	657.5	1
12	X85731-08LG	690	1
13	X85733-03LG	657.5	1
14	X85734-01L-01G	657.5	1
15	X85743-01-01G	657.5	3
15a	-	-	-
16	X85742-01-01G	657.5	1
17	X85461-01L	200	1
18	X85461-01R	200	1
19	X85751-01	50	11
20	X85752-01	250	1
21	X85752-02L	200	1
22	X85476-01G	234	2
23	(窗玉)CW-SH01LG		1
24	X85751-03A	3020	1
25			
26			
27			
28			
29			
30			

G-44B

美特鋁質有限公司
MIDI Aluminium Fabricator Ltd.

修改	A			採用	工廠	✓	地盤		
日期	25/11			材料颜色	Dark Grey				

工程號	J851	類別		物料號	-		
地盘	青衣190	制圖	W.E.X	2020-05-26	圖號	WGSRb-672.5H2-c2	
图纸名称	单元组装图	復核	-	-	數量	-	
材料	-	批准	-	-	單件重量	-	(KW)

VIEW G

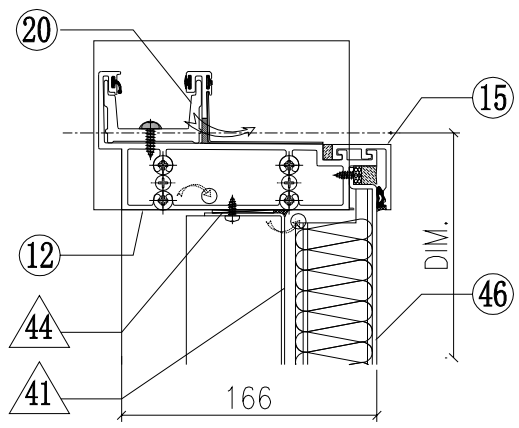

VIEW E

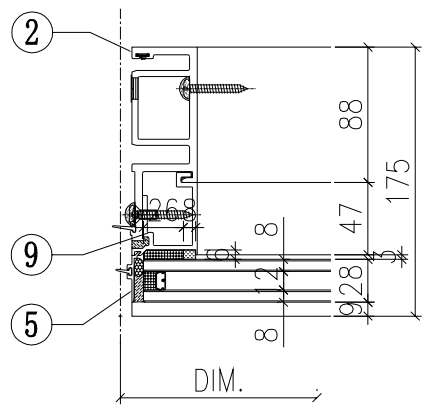

VIEW F

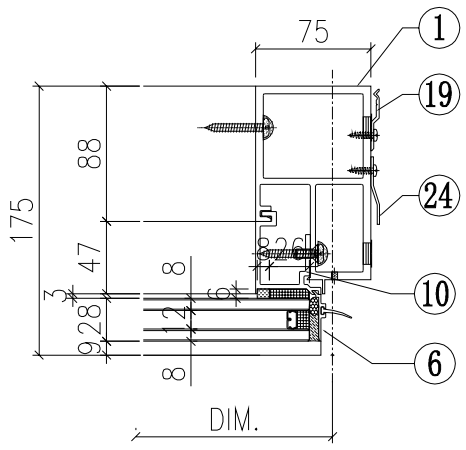

VIEW H

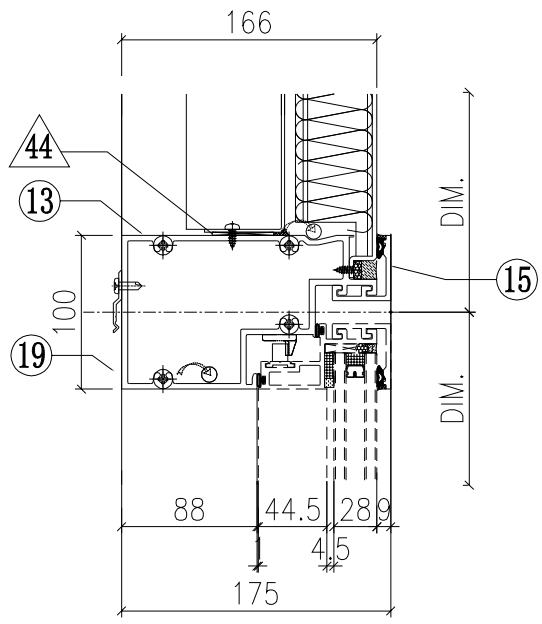

VIEW K

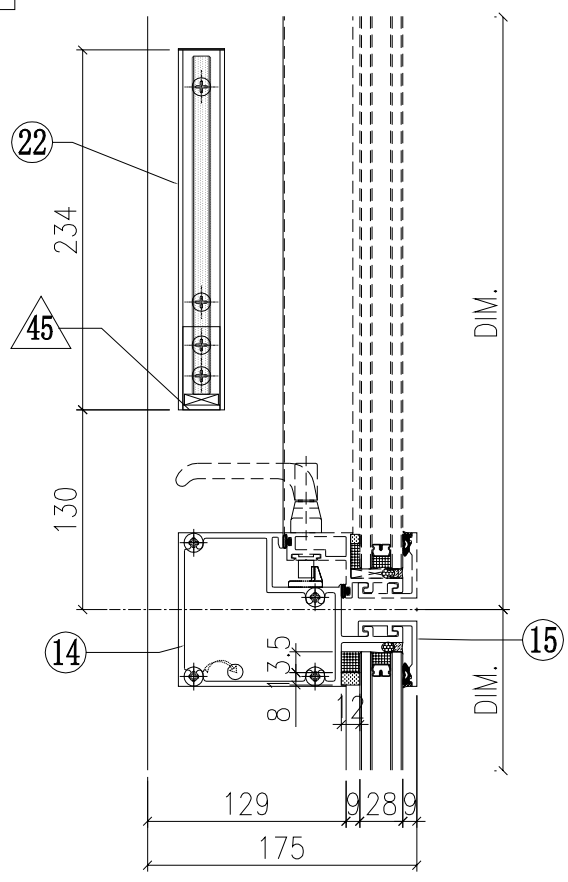

VIEW L

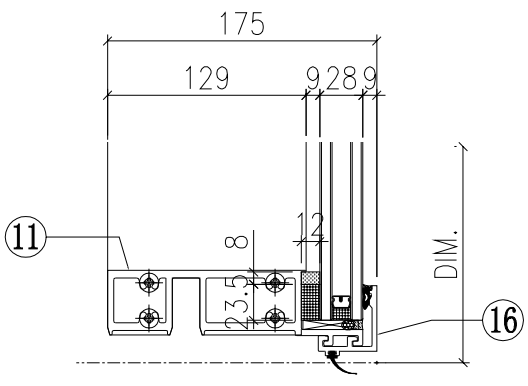

◇ OTHERS (ALUM. & G.M.S. PARTS)

ITEM	FAB. DWG NO.	LENGTH (mm)	QTY
41	BP-01-03C 568.5 x 776 (BACK PANEL)		1
42	AP-01G 3mm THK. ALUM. PLATE		1
43	AP-02 3mm THK. ALUM. PLATE		2
44			
45	AA-03G 3mm THK. ALUM. ANGLE	21	2
46	AP-06-01S 657.5 x 813 (ALUM. CLADDING)		1
47	AA-01A 15x20x3mm THK. ALUM. ANGLE	760	2
48	AP-03-16 1.5mm THK. ALUM. PLATE		1

依據EI/2681 C版修改，
原尺寸756，修改為689

○ ALUM. EXTRUSION

ITEM	FAB. DWG NO.	LENGTH (mm)	QTY
1	X85726-01RG	3120	1
2	X85722-01G	3120	1
3			
4			
5	X85757-03-01G	756	1
6	X85757-04-01G	756	1
7	X85748-02LG	779	1
8	X85748-02RG	779	1
9	X85748-01LG	689	1
10	X85748-01RG	689	1
11	X85730-01R-01G	657.5	1
12	X85731-08RG	690	1
13	X85733-03RG	657.5	1
14	X85734-01R-01G	657.5	1
15	X85743-01-01G	657.5	3
15a	-	-	-
16	X85742-01-01G	657.5	1
17	X85461-01L	200	1
18	X85461-01R	200	1
19	X85751-01	50	11
20	X85752-02R	200	1
21			
22	X85476-01G	234	2
23	(窗玉)CW-SH01RG		1
24	X85751-03A	3020	1
25			
26			
27			
28			
29			
30			

G-45B

美特鋁質有限公司
MIDI Aluminium Fabricator Ltd.

修改	A			採用	工廠	✓	地盤		
日期	25/11			材料颜色	Dark Grey				

工程號	J851	類別		物料號	-		
地盘	青衣190	制圖	W.E.X	2020-05-26	圖號	GSLa-672.5H1-b1	
图纸名称	单元组装图	復核	-	-	數量	-	
材料	-	批准	-	-	單件重量	-	(KW)

VIEW G

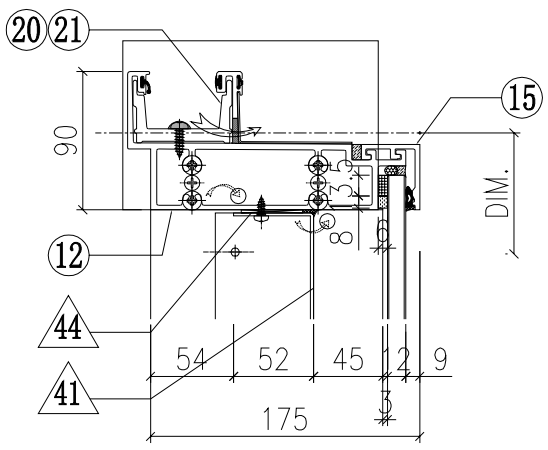

VIEW E

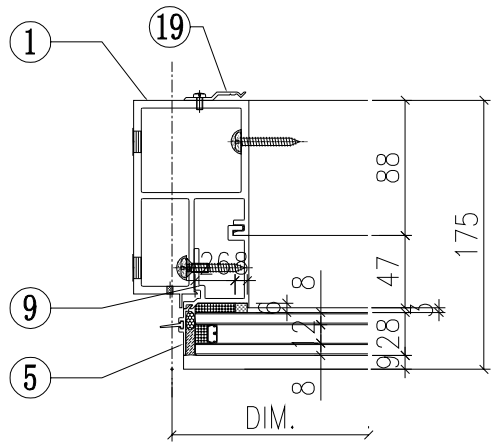

VIEW F

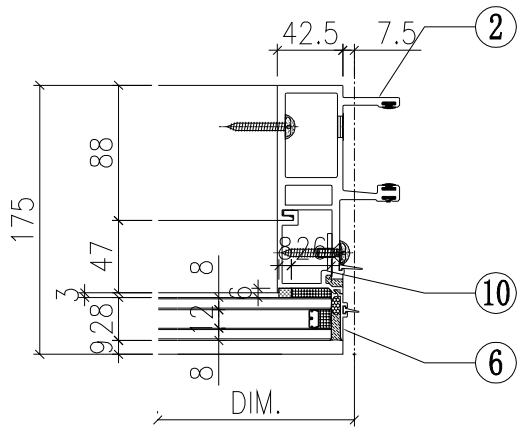

VIEW H

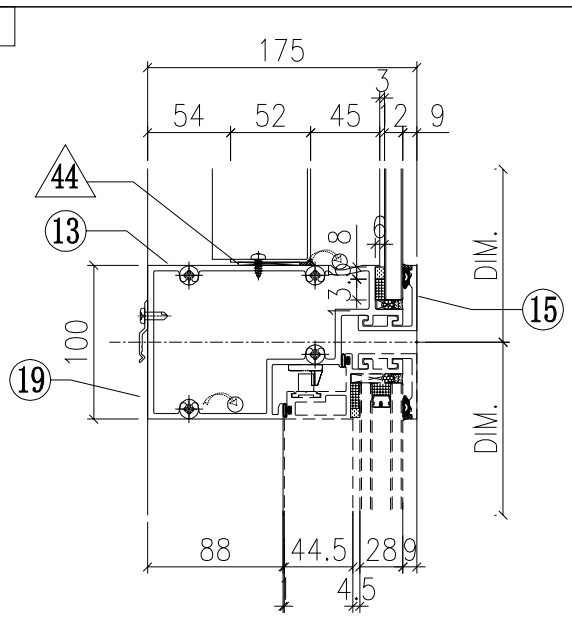

VIEW K

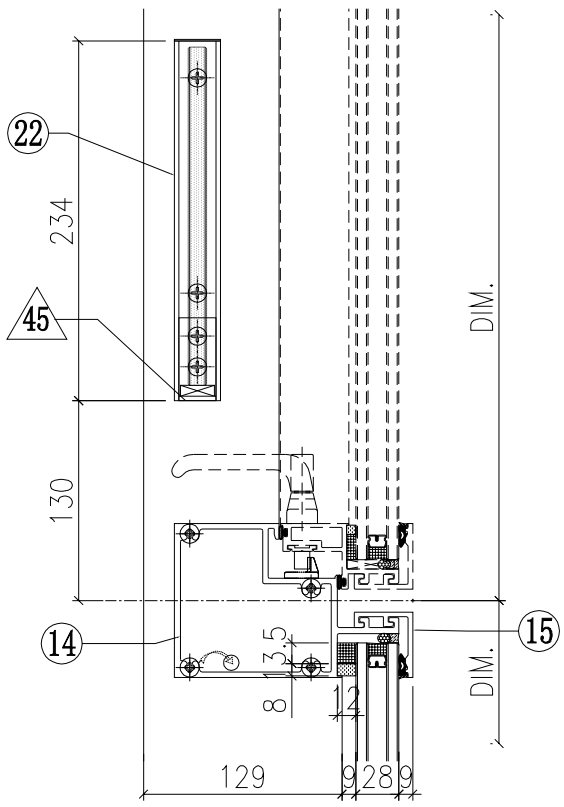

VIEW L

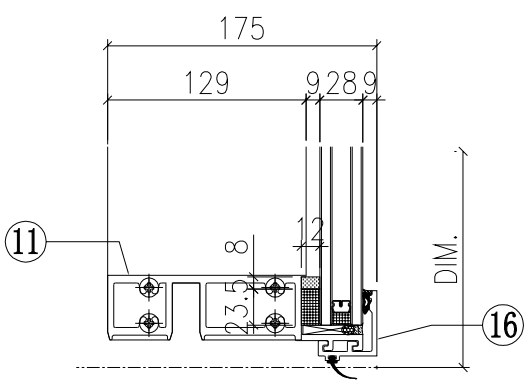

◇ OTHERS (ALUM. & G.M.S. PARTS)

ITEM	FAB. DWG NO.	LENGTH (mm)	QTY
41	BP-01-03G 568.5 x 776 (BACK PANEL)		1
42	AP-01G 3mm THK. ALUM. PLATE		1
43	AP-02 3mm THK. ALUM. PLATE		2
44			
45	AA-03G 3mm THK. ALUM. ANGLE	21	2
46	AP-03-16 1.5mm THK. ALUM. PLATE		1

依據EI/2681 C版修改，
原尺寸756，修改為689

○ ALUM. EXTRUSION

ITEM	FAB. DWG NO.	LENGTH (mm)	QTY
1	X85726-02LG	3120	1
2	X85721-01G	3120	1
3	X85757-02-01G	836	1
4	X85757-01-01G	836	1
5	X85757-04-01G	756	1
6	X85757-03-01G	756	1
7	X85745-01L-01G	779	1
8	X85745-01R-01G	779	1
9	X85748-01LG	689	1
10	X85748-01RG	689	1
11	X85730-01L-01G	657.5	1
12	X85731-01L-01G	690	1
13	X85733-01L-01G	657.5	1
14	X85734-01L-01G	657.5	1
15	X85743-01-01G	657.5	3
16	X85742-01-01G	657.5	1
17	X85461-01L	200	1
18	X85461-01R	200	1
19	X85751-01	50	11
20	X85752-01	250	1
21	X85752-02L	200	1
22	X85476-01G	234	2
23	(窗玉)CW-SH01LG		1
24			
25			
26			

VIEW C

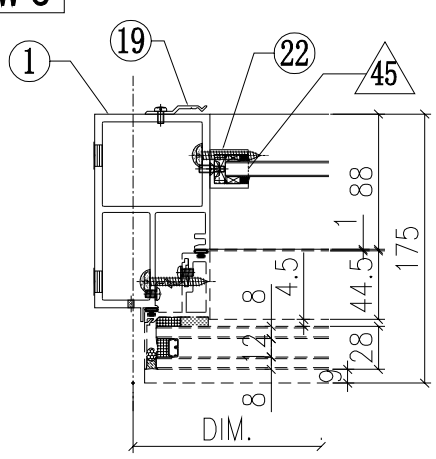

VIEW D

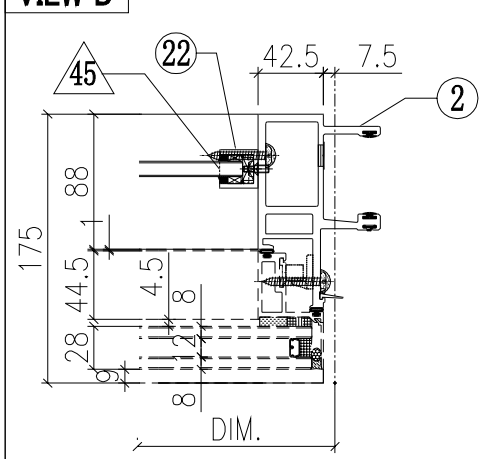

G-46B

美特鋁質有限公司
MIDI Aluminium Fabricator Ltd.

修改	A			採用	工廠	✓	地盤		
日期	25/11			材料颜色	Dark Grey				

工程號	J851	類別		物料號	-		
地盘	青衣190	制圖	W.E.X	2020-05-26	圖號	GSRb-672.5H1-b2	
图纸名称	单元组装图	復核	-	-	數量	-	
材料	-	批准	-	-	單件重量	-	(KW)

VIEW G

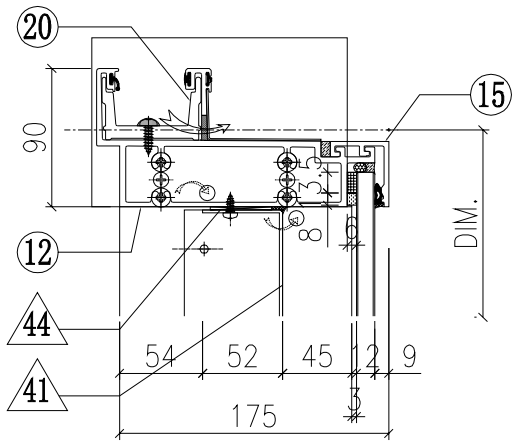

VIEW E

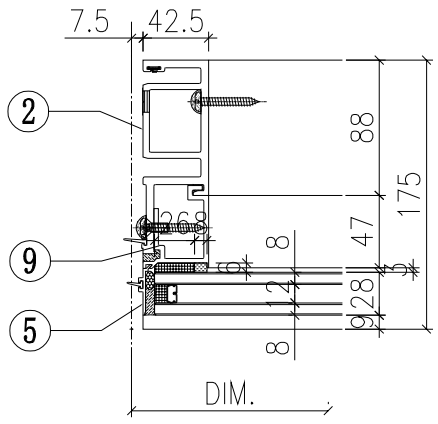

VIEW F

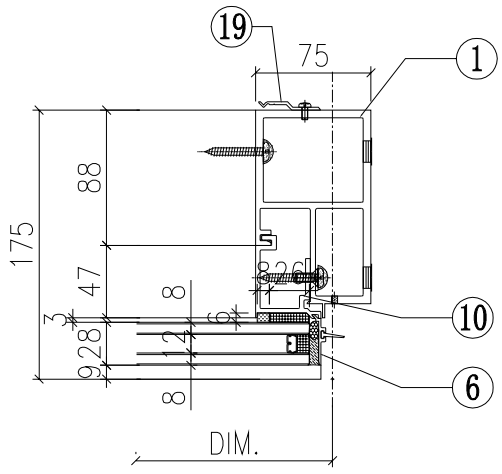

VIEW H

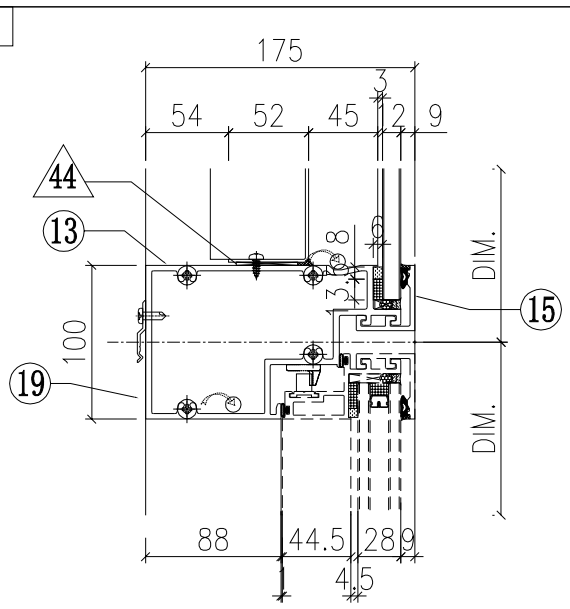

VIEW K

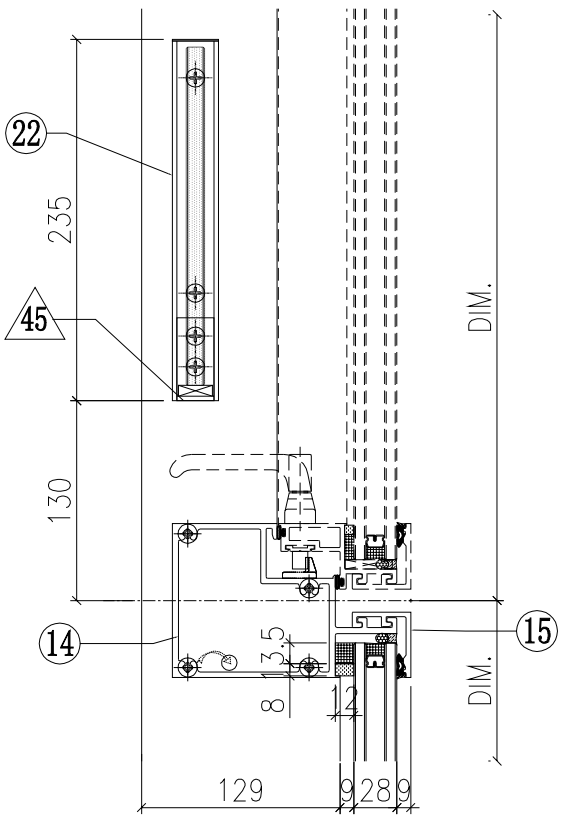

VIEW L

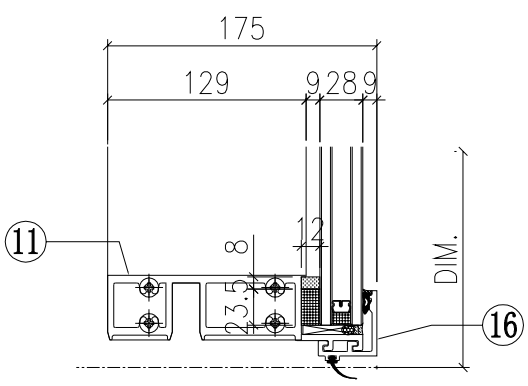

◇ OTHERS (ALUM. & G.M.S. PARTS)

ITEM	FAB. DWG NO.	LENGTH (mm)	QTY
41	BP-01-03G 568.5 x 776 (BACK PANEL)		1
42	AP-01G 3mm THK. ALUM. PLATE		1
43	AP-02 3mm THK. ALUM. PLATE		2
44			
45	AA-03G 3mm THK. ALUM. ANGLE	21	2
46	AP-03-16 1.5mm THK. ALUM. PLATE		1

依據EI/2681 C版修改，
原尺寸756，修改為689

○ ALUM. EXTRUSION

ITEM	FAB. DWG NO.	LENGTH (mm)	QTY
1	X85726-02RG	3120	1
2	X85722-01G	3120	1
3	X85757-01-01G	836	1
4	X85757-02-01G	836	1
5	X85757-03-01G	756	1
6	X85757-04-01G	756	1
7	X85745-01L-01G	779	1
8	X85745-01R-01G	779	1
9	X85748-01LG	689	1
10	X85748-01RG	689	1
11	X85730-01R-01G	657.5	1
12	X85731-01R-01G	690	1
13	X85733-01R-01G	657.5	1
14	X85734-01R-01G	657.5	1
15	X85743-01-01G	657.5	3
16	X85742-01-01G	657.5	1
17	X85461-01L	200	1
18	X85461-01R	200	1
19	X85751-01	50	11
20	X85752-02R	200	1
21			
22	X85476-01G	234	2
23	(窗玉)CW-SH01RG		1
24			
25			
26			
27			

VIEW C

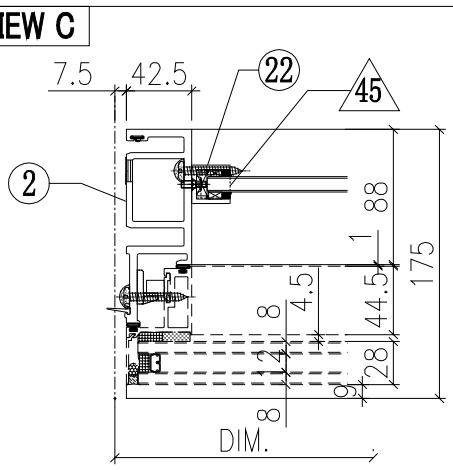

VIEW D

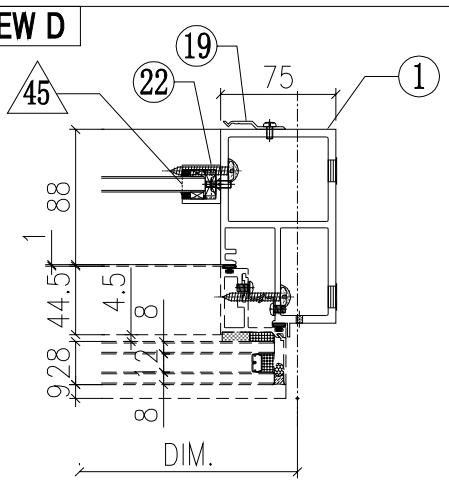

G-47B

美特鋁質有限公司 MIDI Aluminium Fabricator Ltd.											
修改	A			採用	工廠	✓	地盤	工程號	J851	類別		物料號	-		
日期	25/11			材料顏色	Dark Grey			地盘	青衣190	制圖	W.E.X	2020-05-26	圖號	GSLa-672.5H1-b1F
								图纸名称	单元组装图	復核	-	-	數量	-
								材料	-	批准	-	-	單件重量	- (KW)

VIEW G

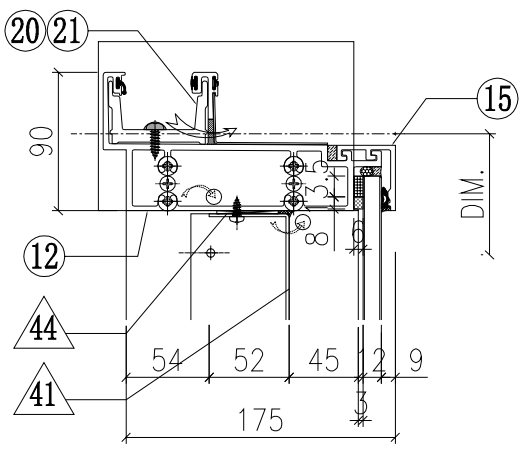

VIEW E

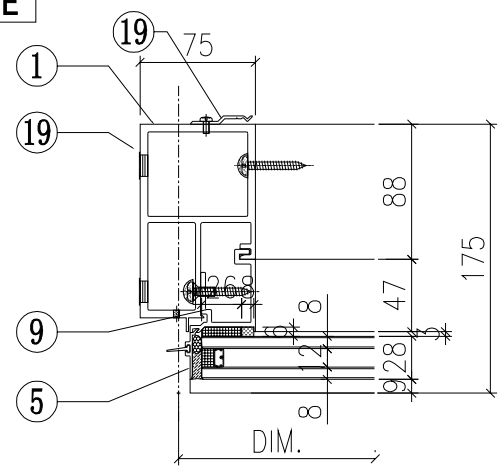

VIEW F

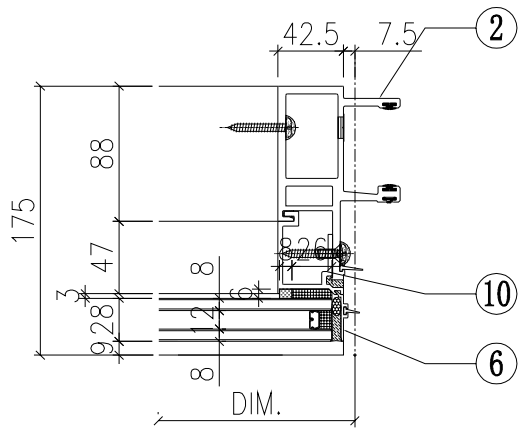

VIEW H

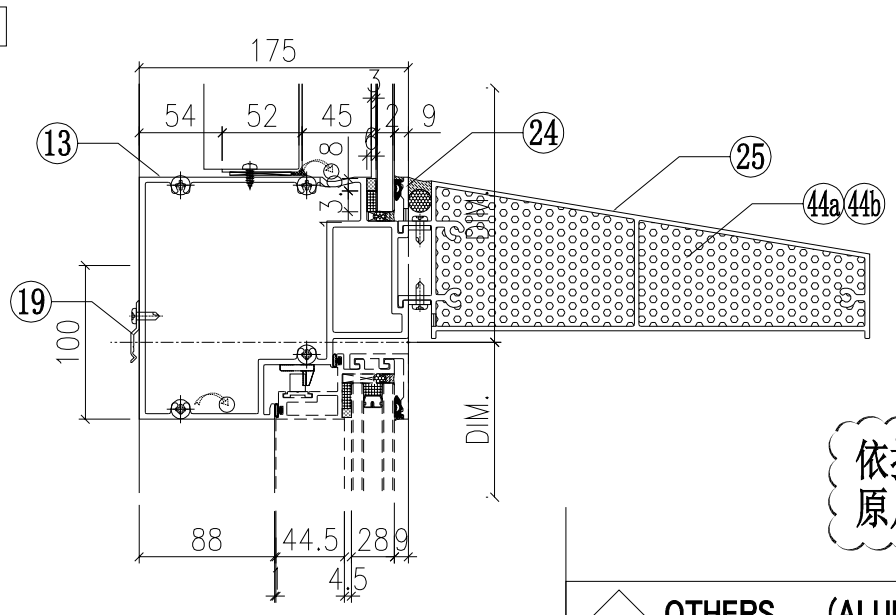

依據EI/2681 C版修改，
原尺寸756，修改為689

VIEW K

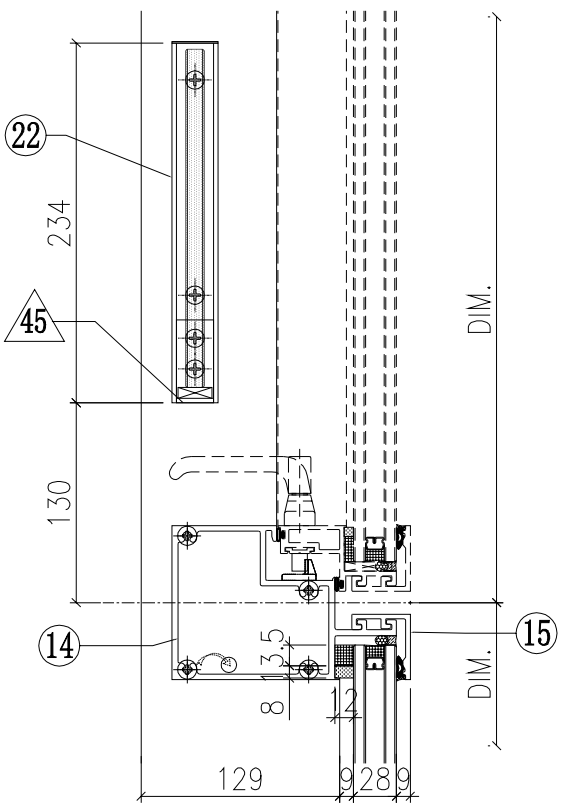

◇ OTHERS (ALUM. & G.M.S. PARTS)

ITEM	FAB. DWG NO.	LENGTH (mm)	QTY
41	BP-04-03G 568.5 x 718.5 (BACK PANEL)		1
42	AP-01G 3mm THK. ALUM. PLATE		1
43	AP-02 3mm THK. ALUM. PLATE		2
44a	AP-07LS 3mm THK. ALUM. PLATE		1
44b	AP-07RS 3mm THK. ALUM. PLATE		1
45	AA-03G 3mm THK. ALUM. ANGLE	21	2
46	AP-03-16 1.5mm THK. ALUM. PLATE		1

○ ALUM. EXTRUSION

ITEM	FAB. DWG NO.	LENGTH (mm)	QTY
1	X85726-04G	3120	1
2	X85721-02G	3120	1
3	X85757-02-03G	778.5	1
4	X85757-01-03G	778.5	1
5	X85757-04-01G	756	1
6	X85757-03-01G	756	1
7	X85745-01L-02G	721.5	1
8	X85745-01R-02G	721.5	1
9	X85748-01LG	689	1
10	X85748-01RG	689	1
11	X85730-01L-01G	657.5	1
12	X85731-01L-01G	690	1
13	X85735-01LG	657.5	1
14	X85734-01L-01G	657.5	1
15	X85743-01-01G	657.5	2
16	X85742-01-01G	657.5	1
17	X85461-01L	200	1
18	X85461-01R	200	1
19	X85751-01	50	11
20	X85752-01	250	1
21	X85752-02L	200	1
22	X85476-01G	234	2
23	X85784-01-09G	657.5	1
24	X85738-01-09S	651.5	1
25	(窗玉)CW-SH01LG		1
26			

VIEW L

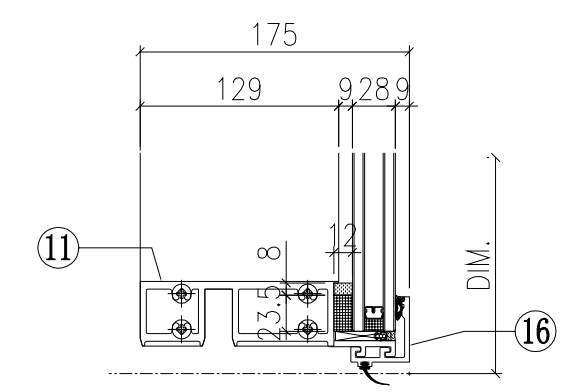

VIEW C

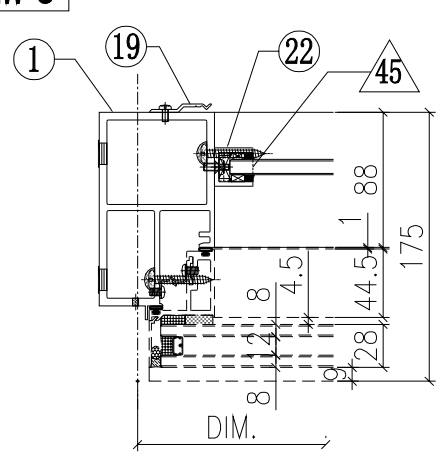

VIEW D

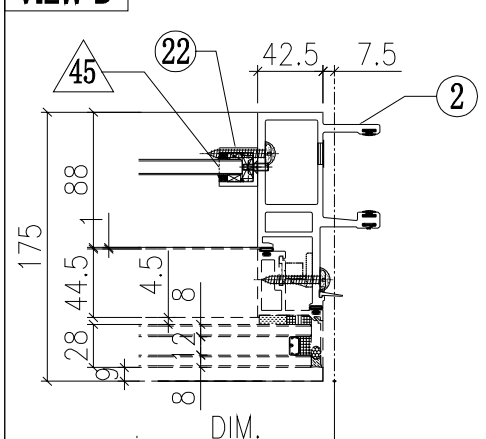

G-48B

美特鋁質有限公司
MIDI Aluminium Fabricator Ltd.

工程號	J851	類別		物料號	-				
地盘	青衣190	制圖	W.E.X	2020-05-26	圖號	GSLa-672.5H1-c1F			
图纸名称	单元组装图	復核	-	-	數量	-			
材料	-	批准	-	-	單件重量	-	(KW)		

修改	A			採用	工廠	✓	地盤	
日期	25/11			材料颜色	Dark Grey			

VIEW G

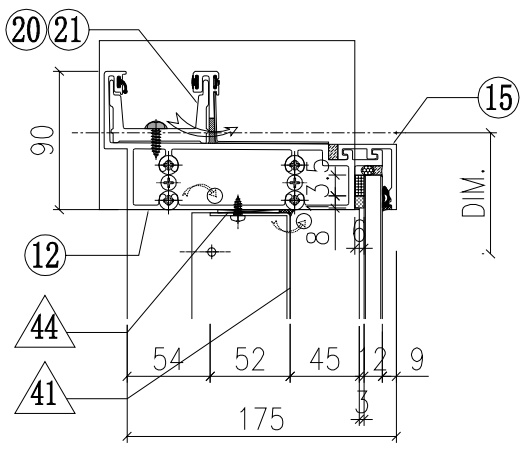

VIEW E

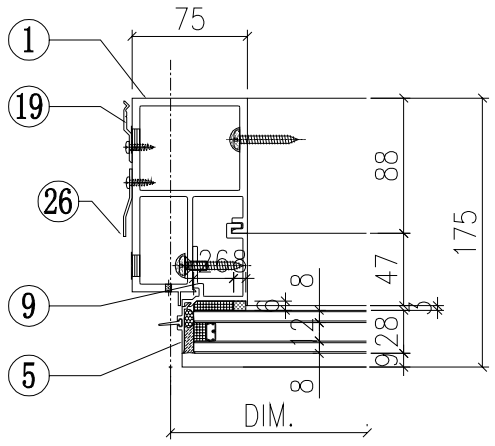

VIEW F

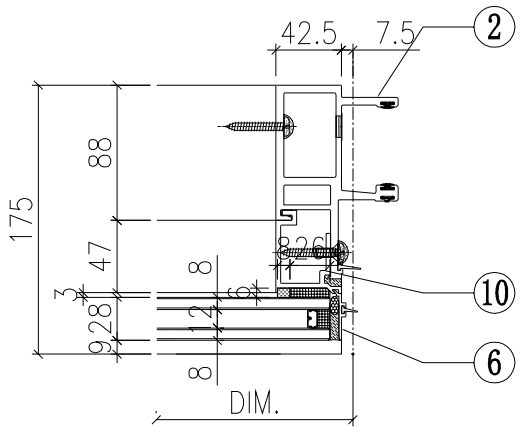

VIEW H

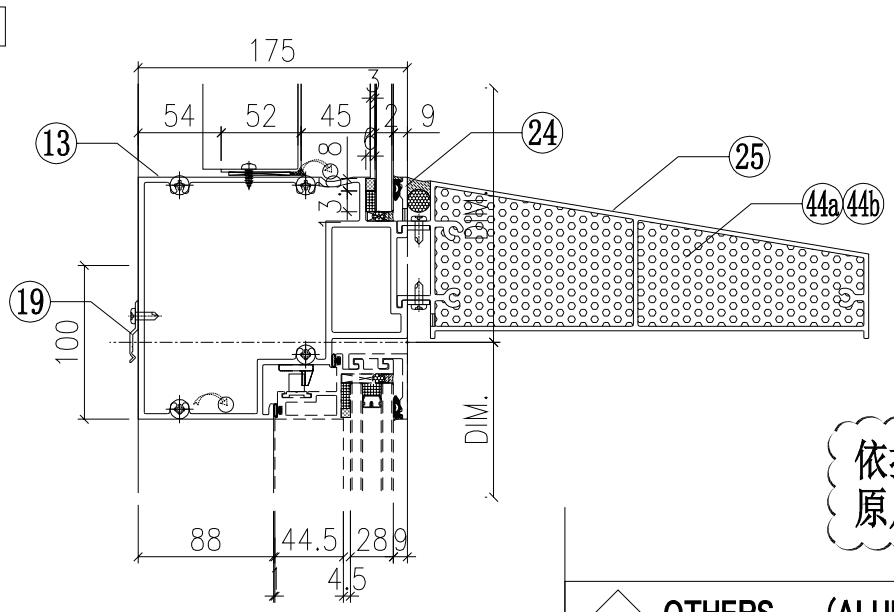

依據EI/2681 C版修改，
原尺寸756，修改為689

VIEW K

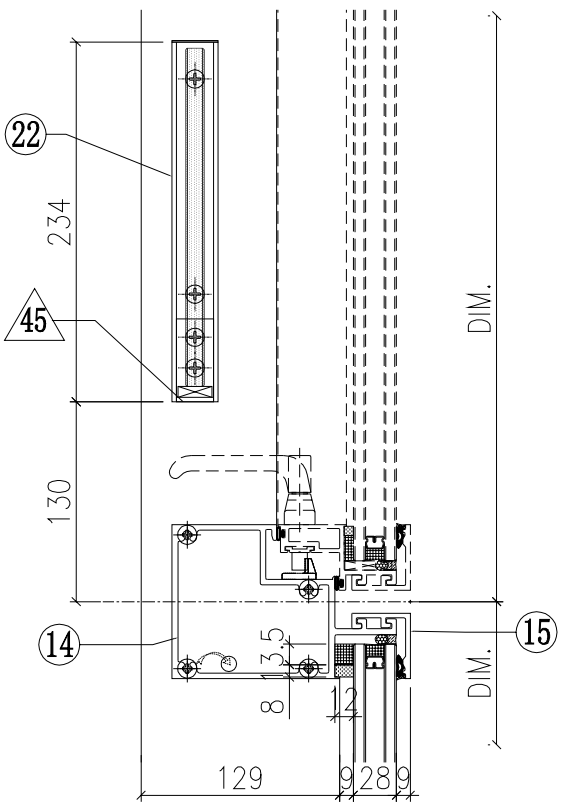

VIEW L

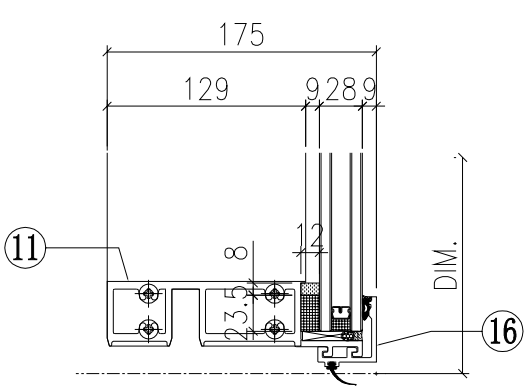

◇ OTHERS (ALUM. & G.M.S. PARTS)

ITEM	FAB. DWG NO.	LENGTH (mm)	QTY
41	BP-04-03G 568.5 x 718.5 (BACK PANEL)		1
42	AP-01G 3mm THK. ALUM. PLATE		1
43	AP-02 3mm THK. ALUM. PLATE		2
44a	AP-07LS 3mm THK. ALUM. PLATE		1
44b	AP-07RS 3mm THK. ALUM. PLATE		1
45	AA-03G 3mm THK. ALUM. ANGLE	21	2
46	AP-03-16 1.5mm THK. ALUM. PLATE		1
47			

VIEW C

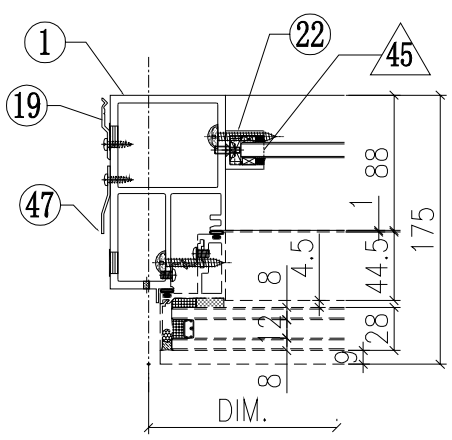

VIEW D

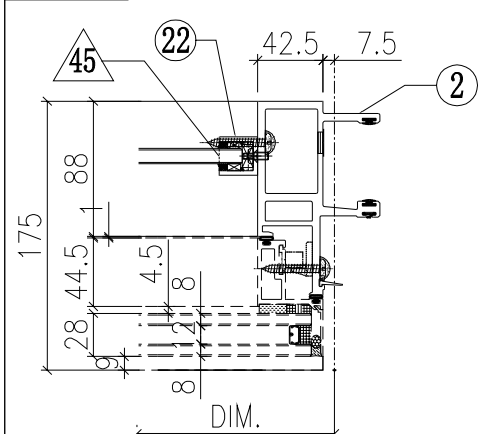

○ ALUM. EXTRUSION

ITEM	FAB. DWG NO.	LENGTH (mm)	QTY
1	X85726-03LG	3120	1
2	X85721-02G	3120	1
3	X85757-02-03G	778.5	1
4	X85757-01-03G	778.5	1
5	X85757-04-01G	756	1
6	X85757-03-01G	756	1
7	X85745-01L-02G	721.5	1
8	X85745-01R-02G	721.5	1
9	X85748-01LG	689	1
10	X85748-01RG	689	1
11	X85730-01L-01G	657.5	1
12	X85731-01L-01G	690	1
13	X85735-01LG	657.5	1
14	X85734-01L-01G	657.5	1
15	X85743-01-01G	657.5	2
16	X85742-01-01G	657.5	1
17	X85461-01L	200	1
18	X85461-01R	200	1
19	X85751-01	50	11
20	X85752-01	250	1
21	X85752-02L	200	1
22	X85476-01G	234	2
23	X85784-01-09G	657.5	1
24	X85738-01-09S	651.5	1
25	(窗玉)CW-SH01LG		1
26	X85751-03A	3020	1

G-49B

美特鋁質有限公司
MIDI Aluminium Fabricator Ltd.

工程號	J851	類別		物料號	-				
地盘	青衣190	制圖	W.E.X	2020-05-26	圖號	GSRb-672.5H1-c2F			
图纸名称	单元组装图	復核	-	-	數量	-			
材料	-	批准	-	-	單件重量	-	(KW)		

修改	A			採用	工廠	✓	地盤	
日期	25/11			材料颜色	Dark Grey			

VIEW G

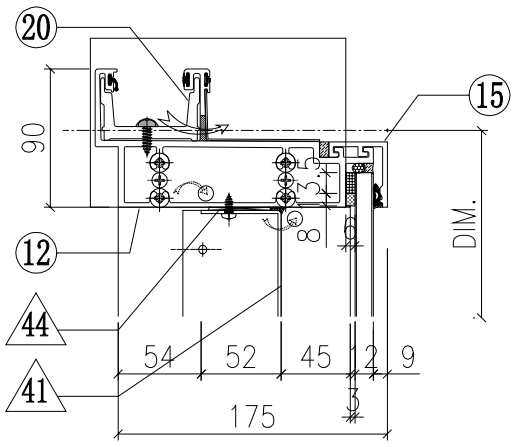

VIEW E

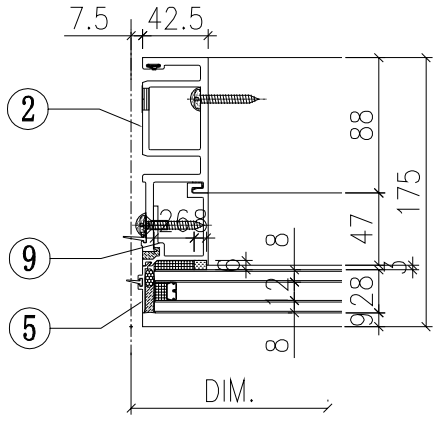

VIEW F

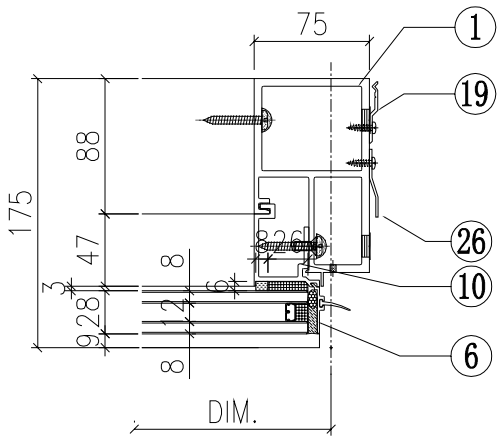

VIEW H

依據EI/2681 C版修改，
原尺寸756，修改為689

VIEW K

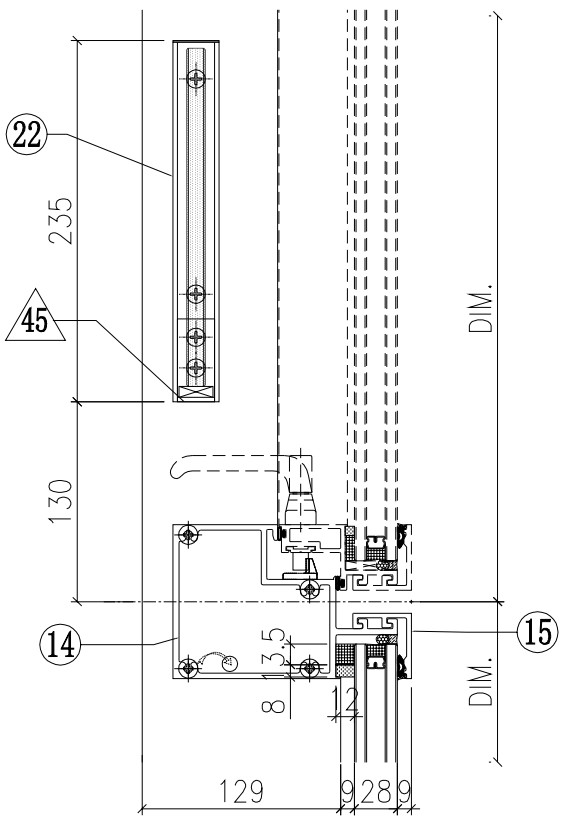

VIEW L

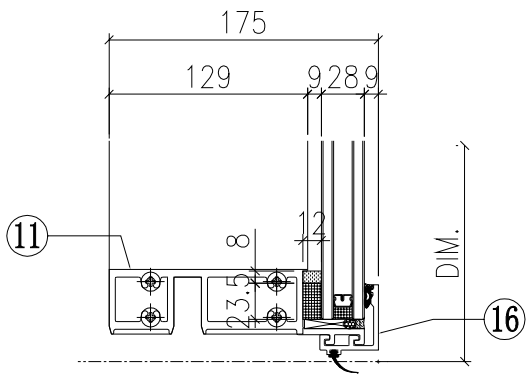

VIEW C

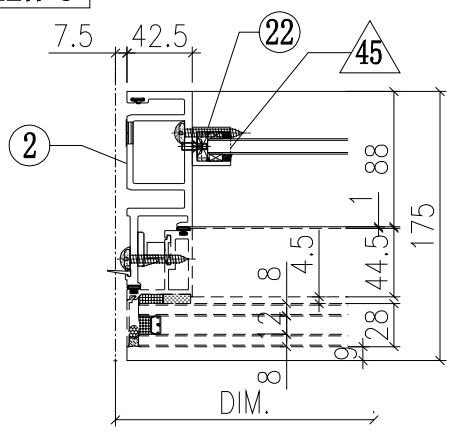

VIEW D

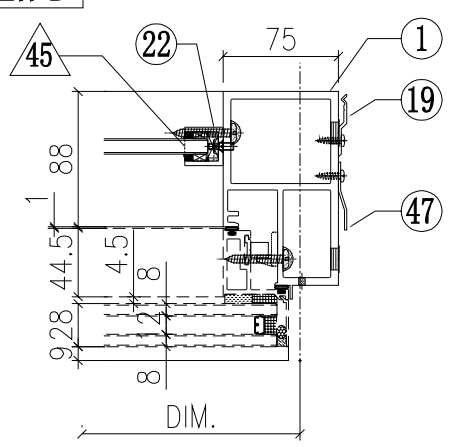

◇ OTHERS (ALUM. & G.M.S. PARTS)

ITEM	FAB. DWG NO.	LENGTH (mm)	QTY
41	BP-04-03G 568.5 x 718.5 (BACK PANEL)		1
42	AP-01G 3mm THK. ALUM. PLATE		1
43	AP-02 3mm THK. ALUM. PLATE		2
44a	AP-07LS 3mm THK. ALUM. PLATE		1
44b	AP-07RS 3mm THK. ALUM. PLATE		1
45	AA-03G 3mm THK. ALUM. ANGLE	21	2
46	AP-03-16 1.5mm THK. ALUM. PLATE		1
47			

◯ ALUM. EXTRUSION

ITEM	FAB. DWG NO.	LENGTH (mm)	QTY
1	X85726-03RG	3120	1
2	X85722-02G	3120	1
3	X85757-01-03G	778.5	1
4	X85757-02-03G	778.5	1
5	X85757-03-01G	756	1
6	X85757-04-01G	756	1
7	X85745-01L-02G	721.5	1
8	X85745-01R-02G	721.5	1
9	X85748-01LG	689	1
10	X85748-01RG	689	1
11	X85730-01R-01G	657.5	1
12	X85731-01R-01G	690	1
13	X85735-01RG	657.5	1
14	X85734-01R-01G	657.5	1
15	X85743-01-01G	657.5	2
16	X85742-01-01G	657.5	1
17	X85461-01L	200	1
18	X85461-01R	200	1
19	X85751-01	50	11
20	X85752-01	250	1
21	X85752-02L	200	1
22	X85476-01G	234	2
23	X85784-01-09G	657.5	1
24	X85738-01-09S	651.5	1
25	(窗玉)CW-SH01RG		1
26	X85751-03A	3020	1

G-50B

美特鋁質有限公司
MIDI Aluminium Fabricator Ltd.

修改	A	B		採用	工廠	✓	地盤	
日期	15/10	25/11		材料颜色	Dark Grey			

工程號	J851	類別		物料號	-		
地盘	青衣190	制圖	W.E.X	2020-05-26	圖號	GSLb-557.5H1-b1c2	
图纸名称	单元组装图	復核	-	-	數量	-	
材料	-	批准	-	-	單件重量	-	(KW)

VIEW G

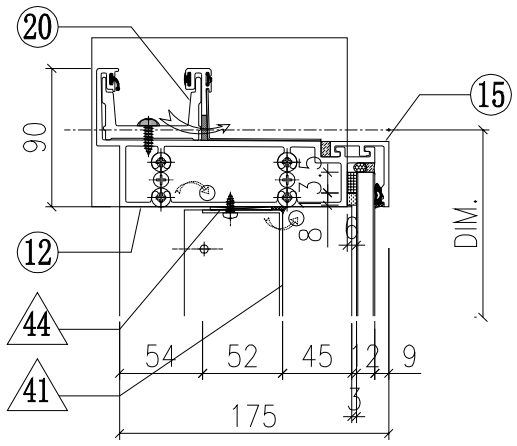

VIEW E

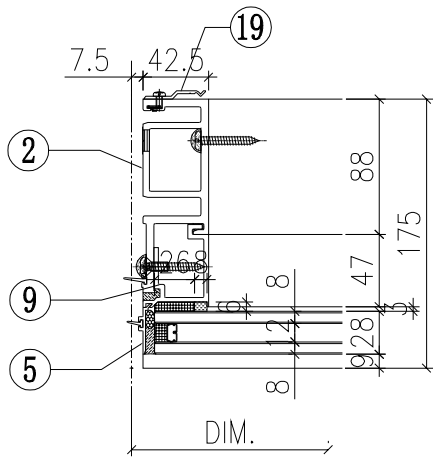

VIEW F

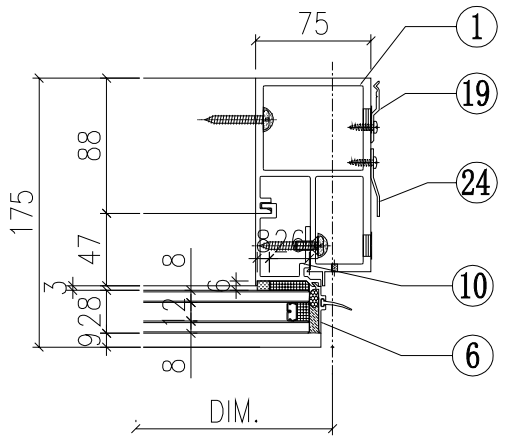

VIEW H

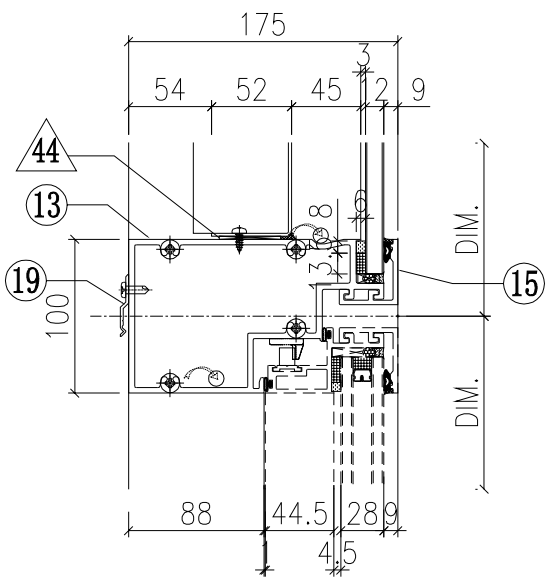

VIEW K

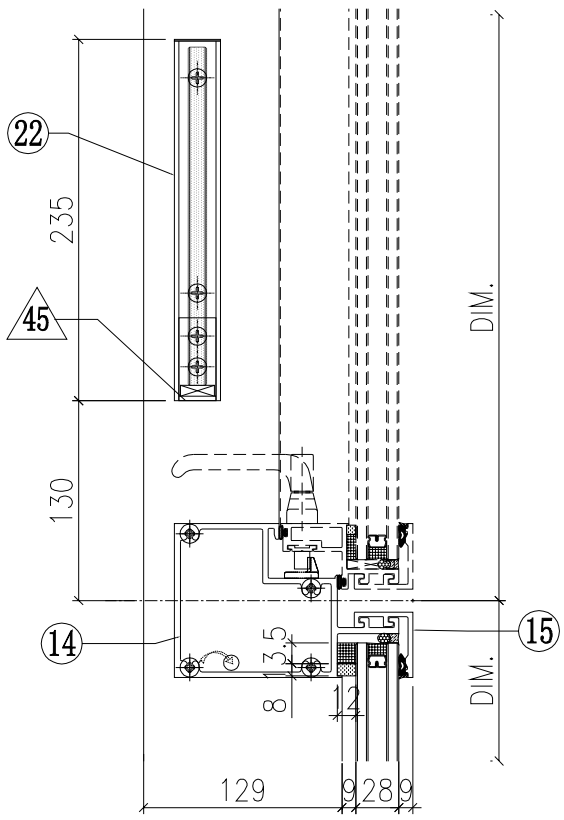

VIEW L

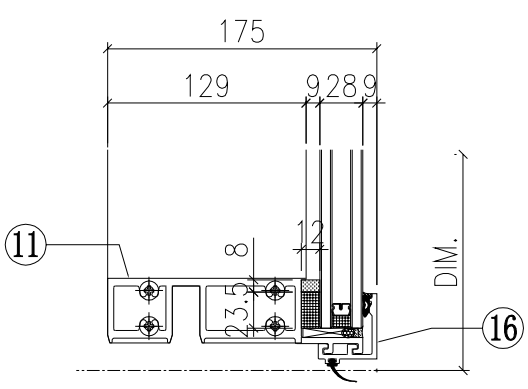

◇ OTHERS (ALUM. & G.M.S. PARTS)

ITEM	FAB. DWG NO.	LENGTH (mm)	QTY
41	BP-05-05G 453.5 x 776 (BACK PANEL)		1
42	AP-01G 3mm THK. ALUM. PLATE		1
43	AP-02 3mm THK. ALUM. PLATE		2
44			
45	AA-03G 3mm THK. ALUM. ANGLE	21	2
46	AP-03-14 1.5mm THK. ALUM. PLATE		1

依據EI/2681 C版修改，
原尺寸756，修改為689

○ ALUM. EXTRUSION

ITEM	FAB. DWG NO.	LENGTH (mm)	QTY
1	X85726-05RG	3120	1
2	X85722-03G	3120	1
3	X85757-01-01G	836	1
4	X85757-02-01G	836	1
5	X85757-03-01G	756	1
6	X85757-04-01G	756	1
7	X85745-01L-01G	779	1
8	X85745-01R-01G	779	1
9	X85748-01LG	689	1
10	X85748-01RG	689	1
11	X85730-01R-06G	542.5	1
12	X85731-01R-03G	575	1
13	X85733-04R-02G	542.5	1
14	X85734-04R-02G	542.5	1
15	X85743-01-17G	542.5	3
16	X85742-01-17G	542.5	1
17	X85461-01L	200	1
18	X85461-01R	200	1
19	X85751-01	50	18
20	X85752-02R	200	1
21			
22	X85476-01G	234	2
23	(窗玉)CW-SH09LG		1
24	X85751-03A	3020	1
25			
26			
27			

VIEW C

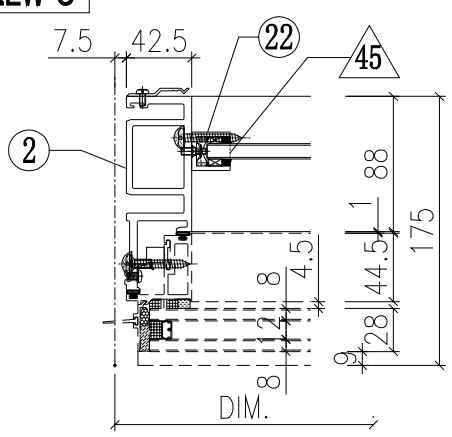

VIEW D

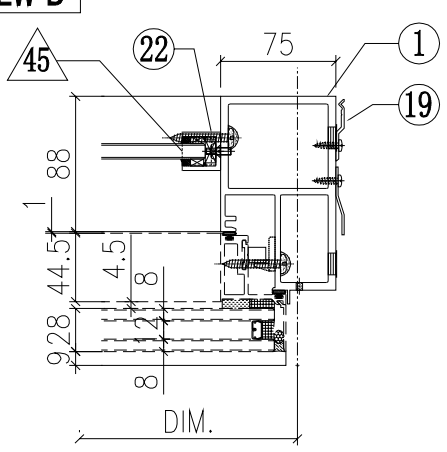

G-51B

美特鋁質有限公司
MIDI Aluminium Fabricator Ltd.

修改	A	B		採用	工廠	✓	地盤	
日期	15/10	25/11		材料颜色	Dark Grey			

工程號	J851	類別		物料號	-		
地盘	青衣190	制圖	W.E.X	2020-05-26	圖號	GSRa-557.5H1-c1b2	
图纸名称	单元组装图	復核	-	-	數量	-	
材料	-	批准	-	-	單件重量	-	(KW)

VIEW G

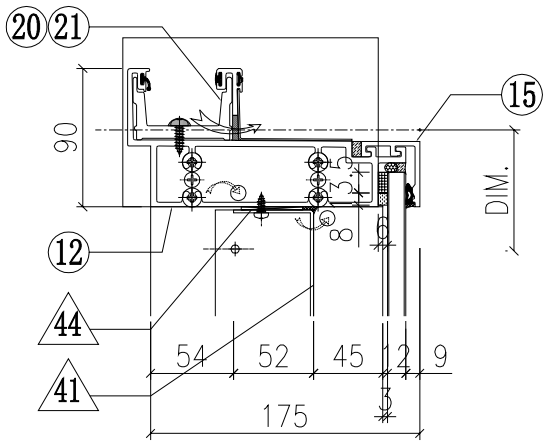

VIEW E

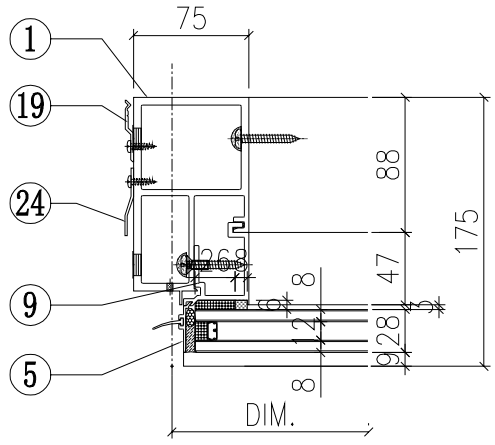

VIEW F

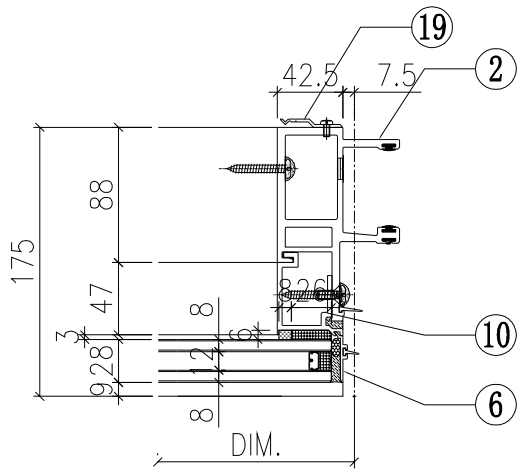

VIEW H

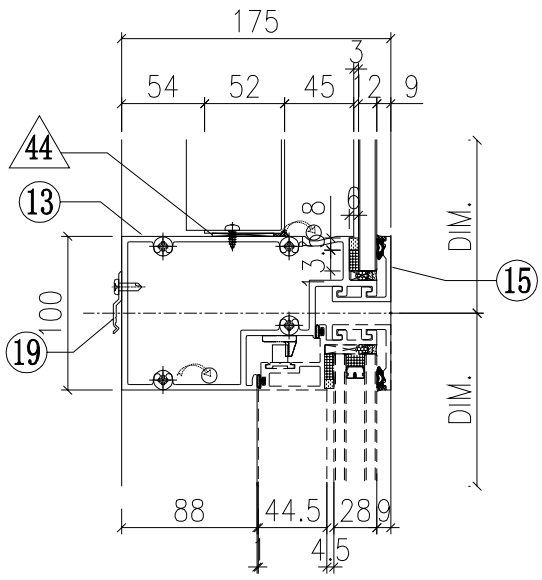

VIEW K

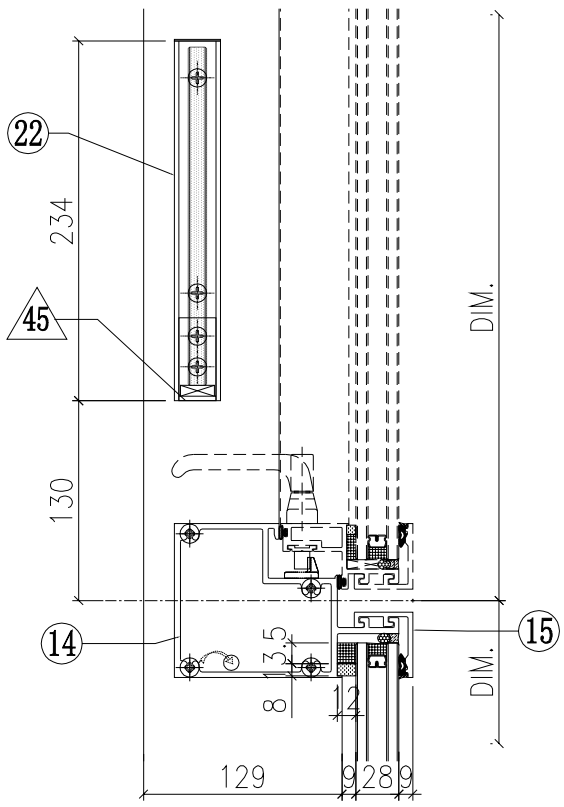

VIEW L

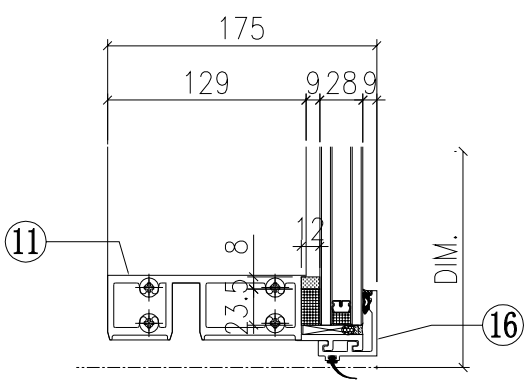

VIEW C

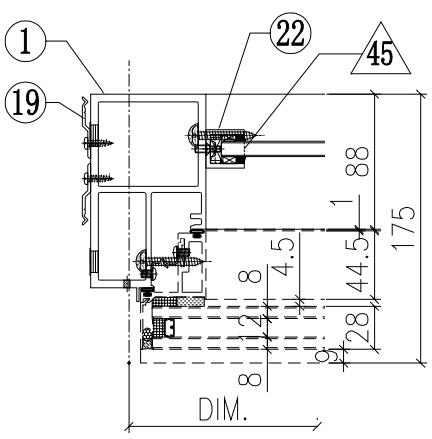

VIEW D

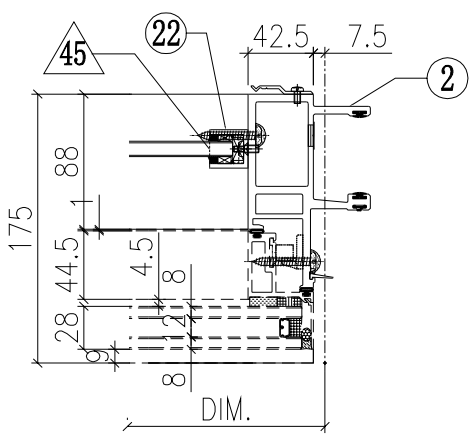

◇ OTHERS (ALUM. & G.M.S. PARTS)

ITEM	FAB. DWG NO.	LENGTH (mm)	QTY
41	BP-05-05G 453.5 x 776 (BACK PANEL)		1
42	AP-01G 3mm THK. ALUM. PLATE		1
43	AP-02 3mm THK. ALUM. PLATE		2
44	 3mm THK. ALUM. ANGLE		1
45	AA-03G 3mm THK. ALUM. ANGLE	21	2
46	AP-03-14 1.5mm THK. ALUM. PLATE		1

依據EI/2681 C版修改，
原尺寸756，修改為689

○ ALUM. EXTRUSION

ITEM	FAB. DWG NO.	LENGTH (mm)	QTY
1	X85726-05LG	3120	1
2	X85721-03G	3120	1
3	X85757-02-01G	836	1
4	X85757-01-01G	836	1
5	X85757-04-01G	756	1
6	X85757-03-01G	756	1
7	X85745-01L-01G	779	1
8	X85745-01R-01G	779	1
9	X85748-01LG	689	1
10	X85748-01RG	689	1
11	X85730-01L-05G	542.5	1
12	X85731-01L-02G	575	1
13	X85733-04L-01G	542.5	1
14	X85734-04L-01G	542.5	1
15	X85743-01-17G	542.5	3
16	X85742-01-17G	542.5	1
17	X85461-01L	200	1
18	X85461-01R	200	1
19	X85751-01	50	18
20	X85752-01	250	1
21	X85752-02L	200	1
22	X85476-01G	234	2
23	(窗玉)CW-SH09RG		1
24	X85751-03A	3020	1
25			
26			

G-52B

美特鋁質有限公司
MIDI Aluminium Fabricator Ltd.

修改	A			採用	工廠	✓	地盤		
日期	25/11			材料颜色	Dark Grey				

工程號	J851	類別		物料號	-		
地盘	青衣190	制圖	W.E.X	2020-05-26	圖號	GSLk-650H1-b1c2	
图纸名称	单元组装图	復核	-	-	數量	-	
材料	-	批准	-	-	單件重量	-	(KW)

VIEW G

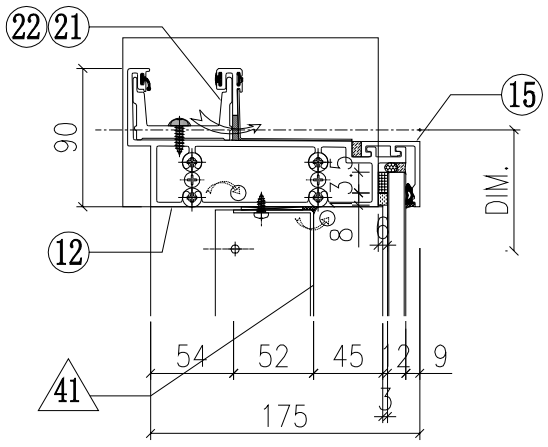

VIEW E

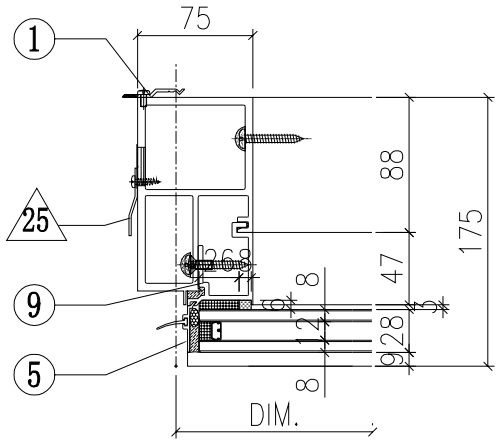

VIEW F

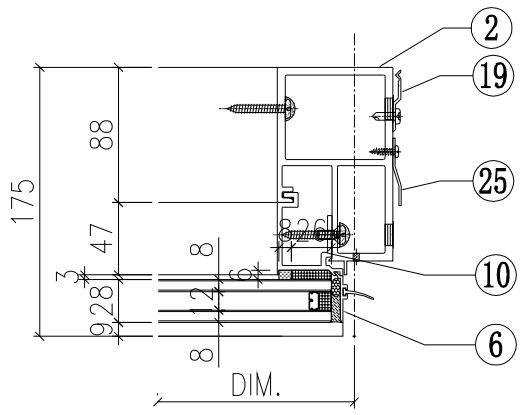

VIEW H

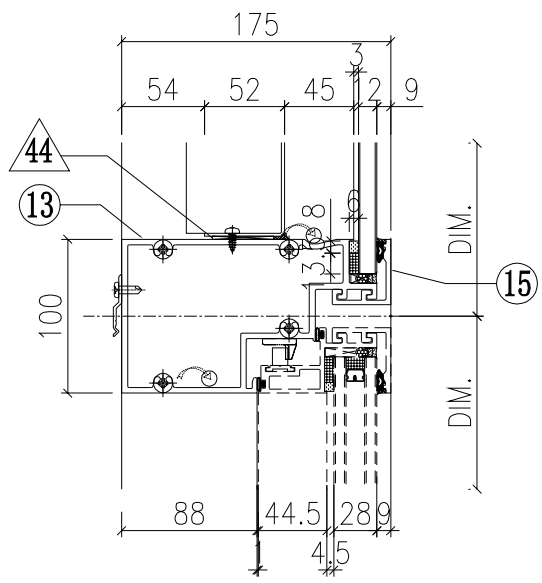

VIEW K

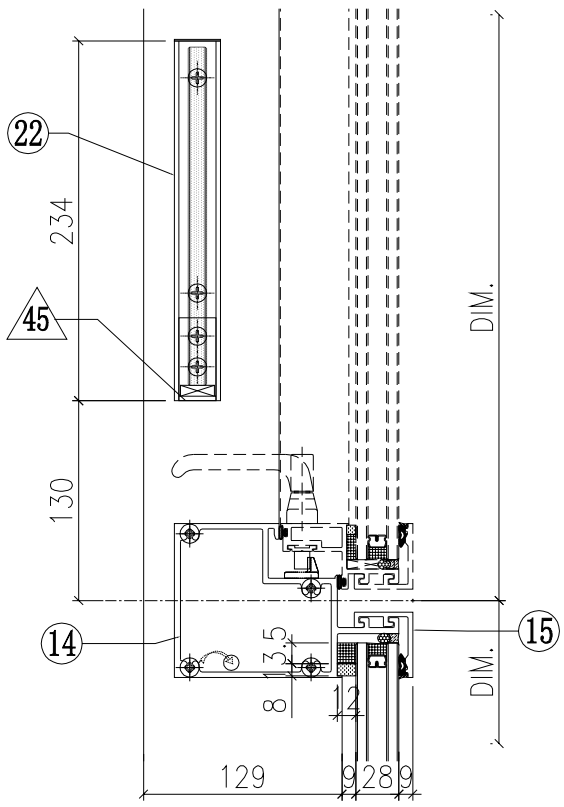

VIEW L

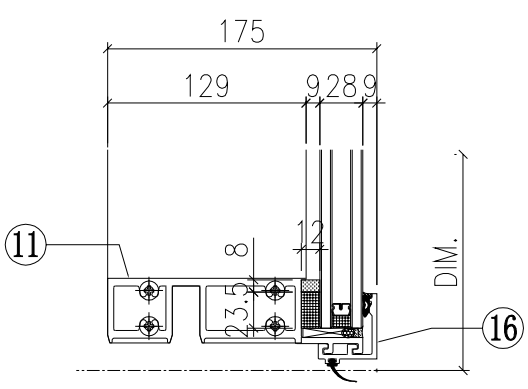

◇ OTHERS (ALUM. & G.M.S. PARTS)

ITEM	FAB. DWG NO.	LENGTH (mm)	QTY
41	BP-05-01G 546 x776 (BACK PANEL)		1
42	AP-01G 3mm THK. ALUM. PLATE		2
43	AP-02 3mm THK. ALUM. PLATE		4
44			
45	AA-03G 3mm THK. ALUM. ANGLE	21	2
46	AP-03-16 1.5mm THK. ALUM. PLATE		1

依據EI/2681 C版修改，
原尺寸756，修改為689

○ ALUM. EXTRUSION

ITEM	FAB. DWG NO.	LENGTH (mm)	QTY
1	X85726-05RG	3120	1
2	X85726-06LG	3120	1
3	X85757-02-01G	836	1
4	X85757-02-01G	836	1
5	X85757-04-01G	756	1
6	X85757-04-01G	756	1
7	X85745-01L-01G	779	1
8	X85745-01R-01G	779	1
9	X85748-01LG	689	1
10	X85748-01RG	689	1
11	X85730-06-02G	635	1
12	X85731-09-01G	700	1
13	X85733-07L-05G	635	1
14	X85734-07L-05G	635	1
15	X85743-01-13G	635	3
16	X85742-01-13G	635	1
17	X85461-01L	200	1
18	X85461-01R	200	1
19	X85751-01	50	10
20	X85751-02	50	8
21	X85752-02L	200	1
22	X85752-02R	200	1
23	X85476-01G	234	2
24	(窗玉)CW-SH05LG		1
25	X85751-03A	3020	2
26			

VIEW C

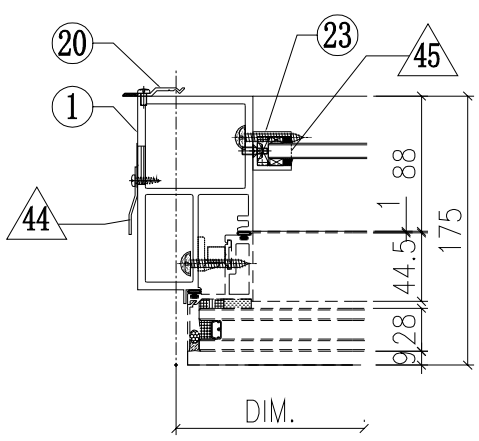

VIEW D

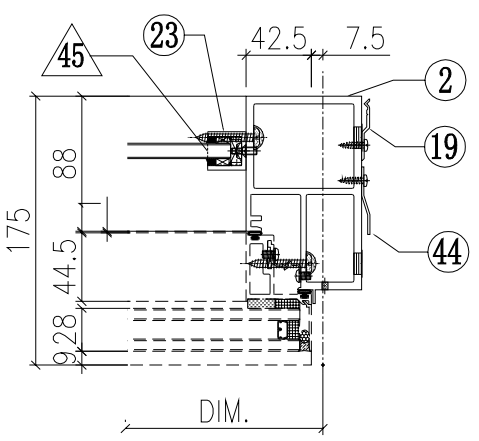

G-53B

美特鋁質有限公司
MIDI Aluminium Fabricator Ltd.

修改	A			採用	工廠	✓	地盤		
日期	25/11			材料颜色	Dark Grey				

工程號	J851	類別		物料號	-		
地盘	青衣190	制圖	W.E.X	2020-05-26	圖號	GSRk-650H1-c1b2	
图纸名称	单元组装图	復核	-	-	數量	-	
材料	-	批准	-	-	單件重量	-	(KW)

VIEW G

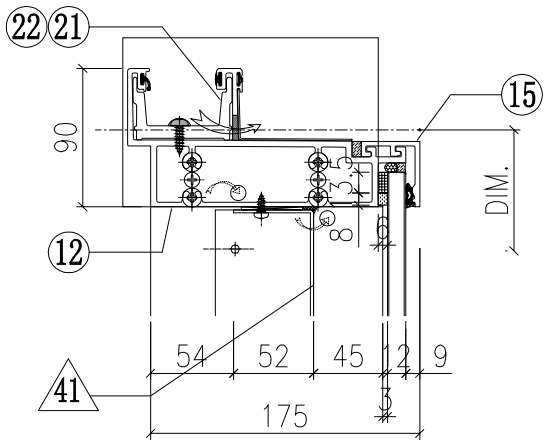

VIEW F

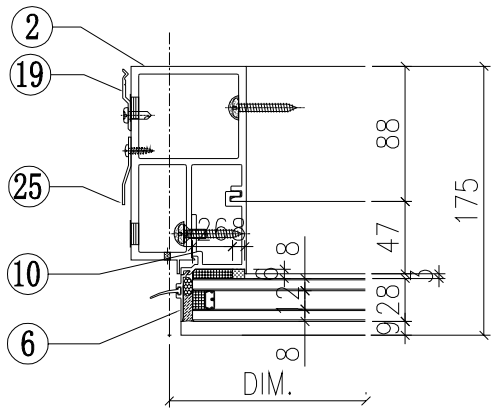

VIEW E

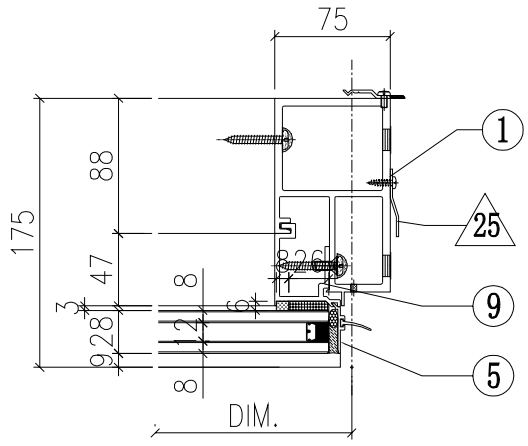

VIEW H

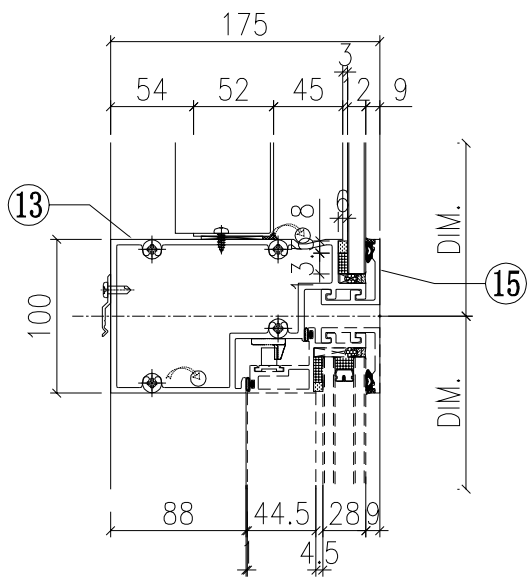

VIEW K

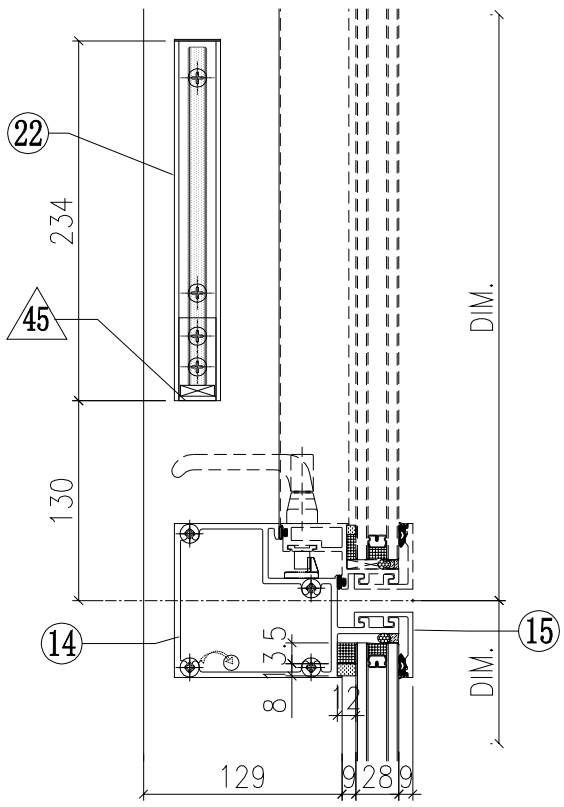

VIEW L

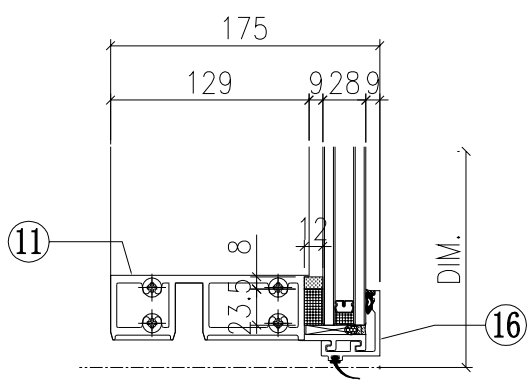

◇ OTHERS (ALUM. & G.M.S. PARTS)

ITEM	FAB. DWG NO.	LENGTH (mm)	QTY
41	BP-05-01G 546 x776 (BACK PANEL)		1
42	AP-01G 3mm THK. ALUM. PLATE		2
43	AP-02 3mm THK. ALUM. PLATE		4
44			
45	AA-03G 3mm THK. ALUM. ANGLE	21	2
46	AP-03-16 1.5mm THK. ALUM. PLATE		1

依據EI/2681 C版修改，
原尺寸756，修改為689

○ ALUM. EXTRUSION

ITEM	FAB. DWG NO.	LENGTH (mm)	QTY
1	X85726-05LG	3120	1
2	X85726-06RG	3120	1
3	X85757-02-01G	836	1
4	X85757-02-01G	836	1
5	X85757-04-01G	756	1
6	X85757-04-01G	756	1
7	X85745-01L-01G	779	1
8	X85745-01R-01G	779	1
9	X85748-01LG	689	1
10	X85748-01RG	689	1
11	X85730-06-02G	635	1
12	X85731-09-01G	700	1
13	X85733-07R-04G	635	1
14	X85734-07R-04G	635	1
15	X85743-01-13G	635	3
16	X85742-01-13G	635	1
17	X85461-01L	200	1
18	X85461-01R	200	1
19	X85751-01	50	10
20	X85751-02	50	8
21	X85752-02L	200	1
22	X85752-02R	200	1
23	X85476-01G	234	2
24	(窗玉)CW-SH05RG		1
25	X85751-03A	3020	2
26			

VIEW D

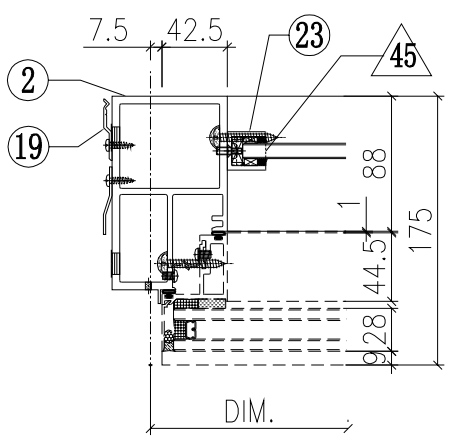

VIEW C

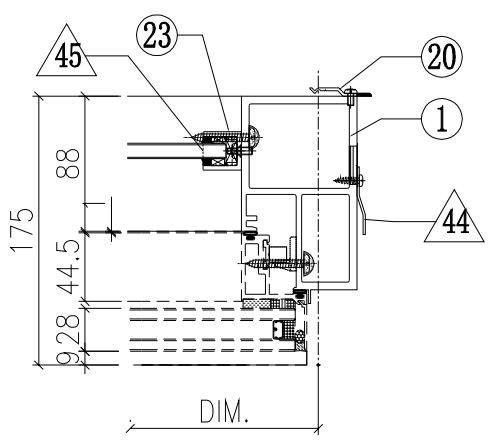

G-54B

美特鋁質有限公司
MIDI Aluminium Fabricator Ltd.

修改	A			採用	工廠	✓	地盤		
日期	25/11			材料颜色	Dark Grey				

工程號	J851	類別		物料號	-		
地盘	青衣190	制圖	W.E.X	2020-05-26	圖號	GSLk-672.5H1-b1c2	
图纸名称	单元组装图	復核	-	-	數量	-	
材料	-	批准	-	-	單件重量	-	(KW)

VIEW G

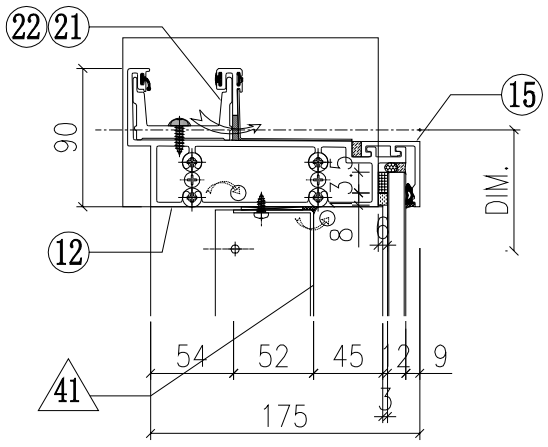

VIEW E

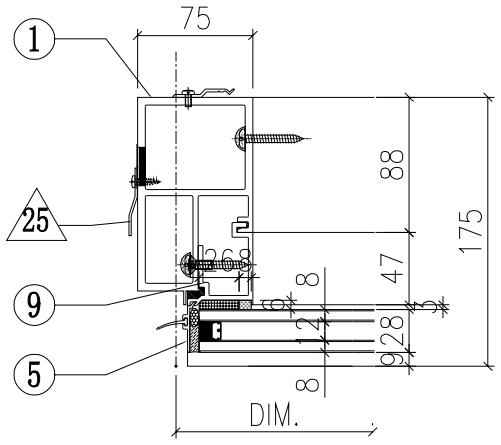

VIEW F

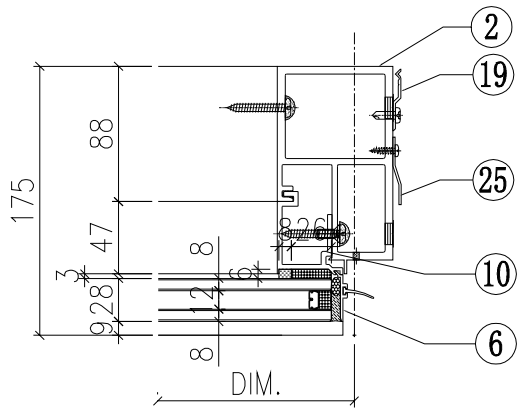

VIEW H

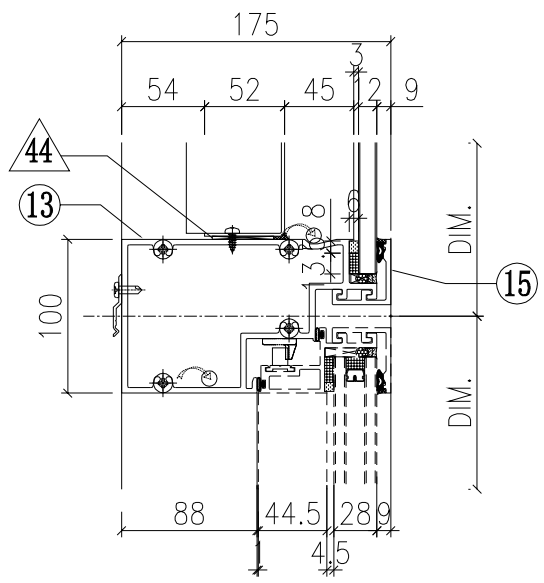

VIEW K

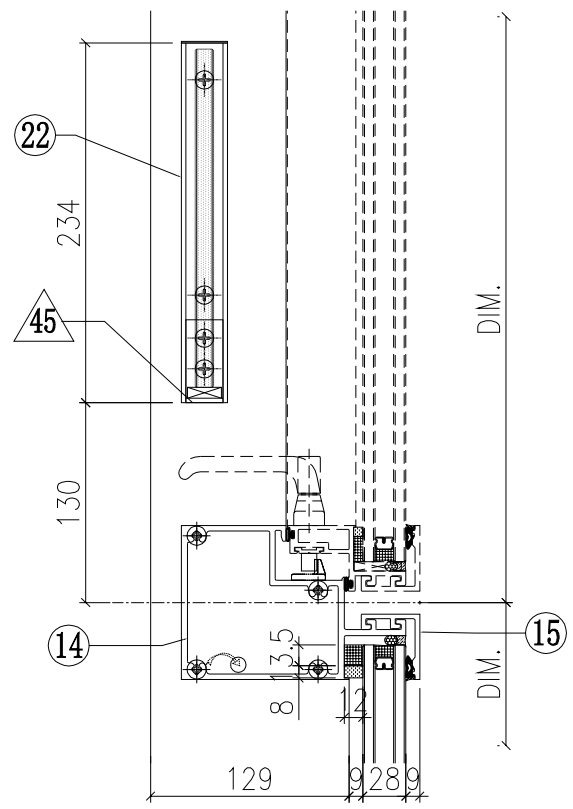

VIEW L

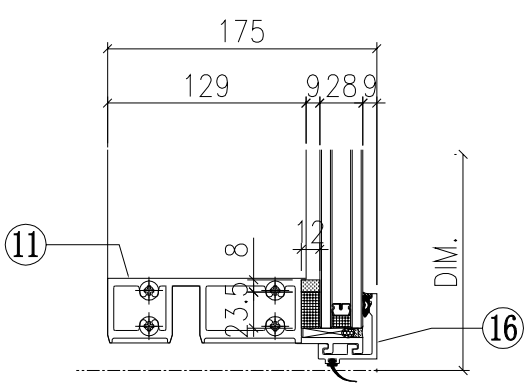

◇ OTHERS (ALUM. & G.M.S. PARTS)

ITEM	FAB. DWG NO.	LENGTH (mm)	QTY
41	BP-01-03G		1
	568.5 x 776 (BACK PANEL)		
42	AP-01G		2
	3mm THK. ALUM. PLATE		
43	AP-02		4
	3mm THK. ALUM. PLATE		
44			
45	AA-03G	21	2
	3mm THK. ALUM. ANGLE		
46	AP-03-16		1
	1.5mm THK. ALUM. PLATE		

依據EI/2681 C版修改，
原尺寸756，修改為689

○ ALUM. EXTRUSION

ITEM	FAB. DWG NO.	LENGTH (mm)	QTY
1	X85726-05RG	3120	1
2	X85726-07LG	3120	1
3	X85757-02-01G	836	1
4	X85757-02-01G	836	1
5	X85757-04-01G	756	1
6	X85757-04-01G	756	1
7	X85745-01L-01G	779	1
8	X85745-01R-01G	779	1
9	X85748-01LG	689	1
10	X85748-01RG	689	1
11	X85730-06-01G	657.5	1
12	X85731-09-02G	722.5	1
13	X85733-07L-01G	657.5	1
14	X85734-07L-01G	657.5	1
15	X85743-01-01G	657.5	3
16	X85742-01-01G	657.5	1
17	X85461-01L	200	1
18	X85461-01R	200	1
19	X85751-01	50	11
20	X85751-01	50	8
21	X85752-02L	200	1
22	X85752-02R	200	1
23	X85476-01G	234	2
24	(窗玉)CW-SH06LG		1
25	X85751-03A	3020	2
26			

VIEW C

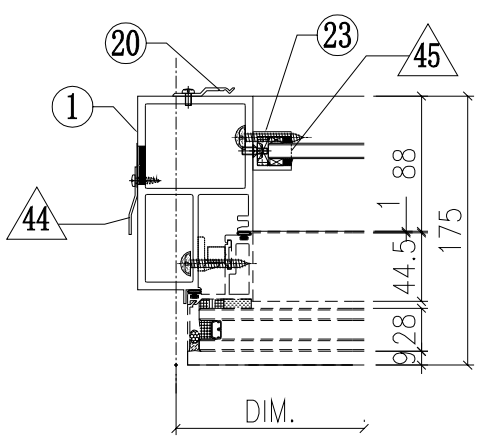

VIEW D

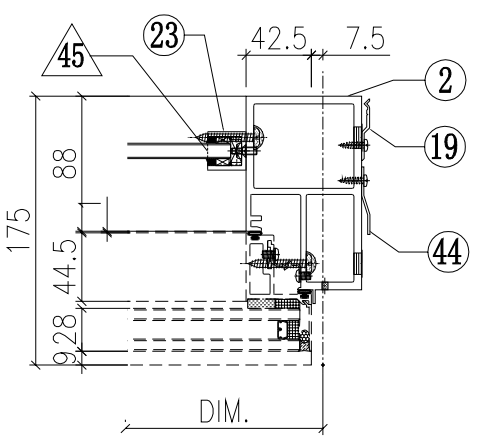

G-55B

美特鋁質有限公司
MIDI Aluminium Fabricator Ltd.

修改	A			採用	工廠	✓	地盤		
日期	25/11			材料颜色	Dark Grey				

工程號	J851	類別		物料號	-		
地盘	青衣190	制圖	W.E.X	2020-05-26	圖號	GSRk-672.5H1-c1b2	
图纸名称	单元组装图	復核	-	-	數量	-	
材料	-	批准	-	-	單件重量	-	(KW)

VIEW G

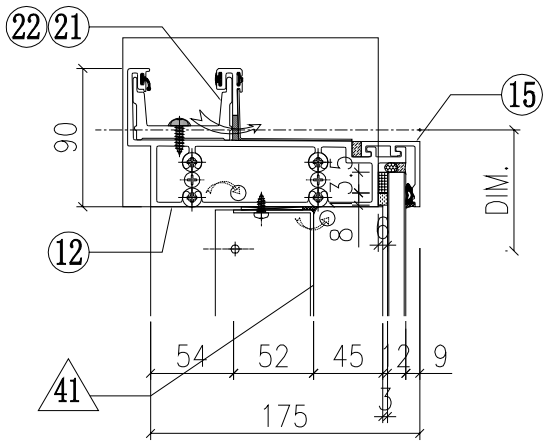

VIEW F

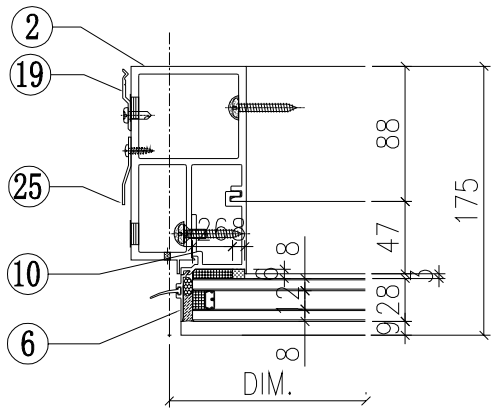

VIEW E

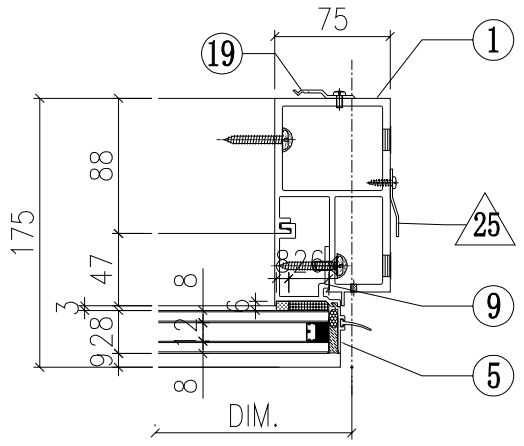

VIEW H

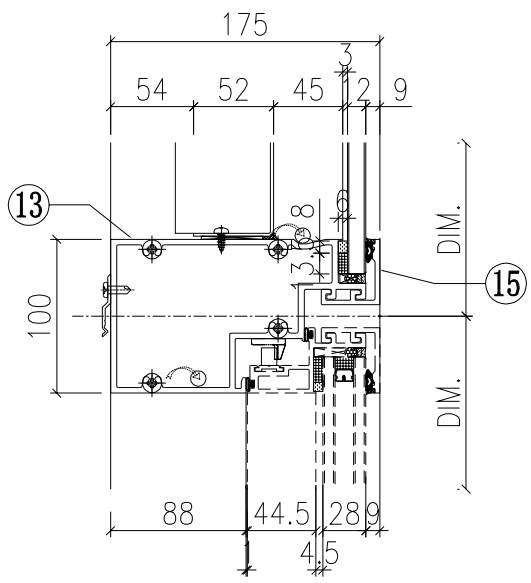

VIEW K

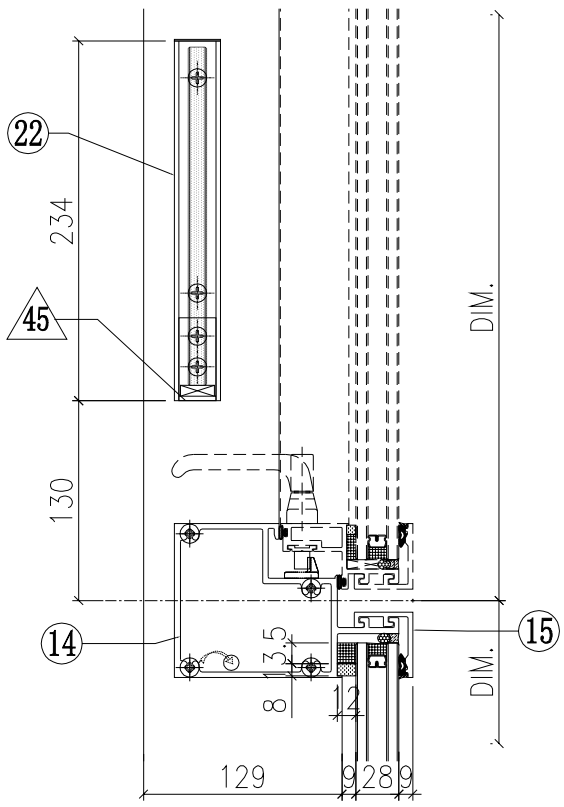

VIEW L

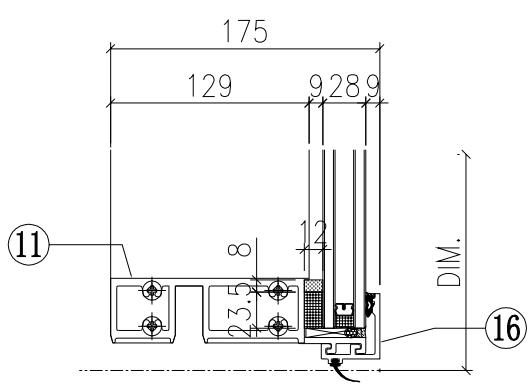

◇ OTHERS (ALUM. & G.M.S. PARTS)

ITEM	FAB. DWG NO.	LENGTH (mm)	QTY
41	BP-01-03G 568.5 x 776 (BACK PANEL)		1
42	AP-01G 3mm THK. ALUM. PLATE		2
43	AP-02 3mm THK. ALUM. PLATE		4
44			
45	AA-03G 3mm THK. ALUM. ANGLE	21	2
46	AP-03-16 1.5mm THK. ALUM. PLATE		1

依據EI/2681 C版修改，
原尺寸756，修改為689

○ ALUM. EXTRUSION

ITEM	FAB. DWG NO.	LENGTH (mm)	QTY
1	X85726-05LG	3120	1
2	X85726-07RG	3120	1
3	X85757-02-01G	836	1
4	X85757-02-01G	836	1
5	X85757-04-01G	756	1
6	X85757-04-01G	756	1
7	X85745-01L-01G	779	1
8	X85745-01R-01G	779	1
9	X85748-01LG	689	1
10	X85748-01RG	689	1
11	X85730-06-01G	657.5	1
12	X85731-09-02G	722.5	1
13	X85733-07R-01G	657.5	1
14	X85734-07R-01G	657.5	1
15	X85743-01-01G	657.5	3
16	X85742-01-01G	657.5	1
17	X85461-01L	200	1
18	X85461-01R	200	1
19	X85751-01	50	11
20	X85751-01	50	8
21	X85752-02L	200	1
22	X85752-02R	200	1
23	X85476-01G	234	2
24	(窗玉)CW-SH06RG		1
25	X85751-03A	3020	2
26			

VIEW D

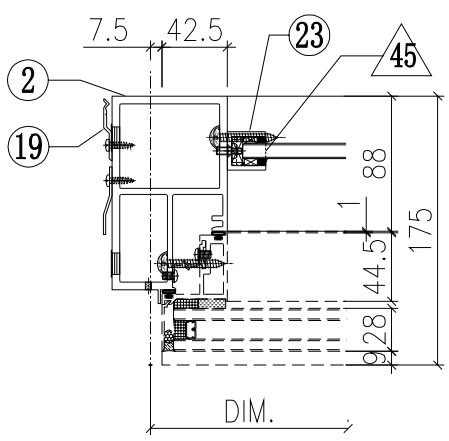

VIEW C

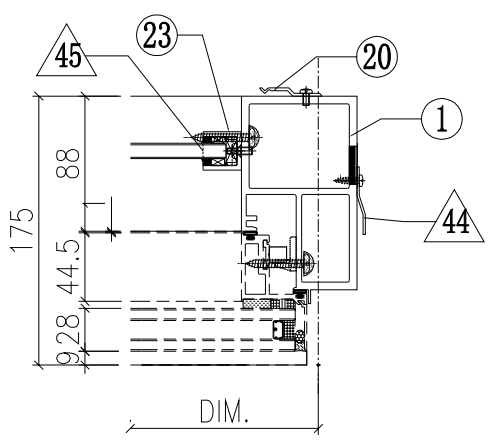

G-56B

美特鋁質有限公司
MIDI Aluminium Fabricator Ltd.

修改	A			採用	工廠	✓	地盤		
日期	25/11			材料颜色	Dark Grey				

工程號	J851	類別		物料號	-		
地盘	青衣190	制圖	W.E.X	2020-05-26	圖號	GSLk-662.5H1-b1c2	
图纸名称	单元组装图	復核	-	-	數量	-	
材料	-	批准	-	-	單件重量	-	(KW)

VIEW G

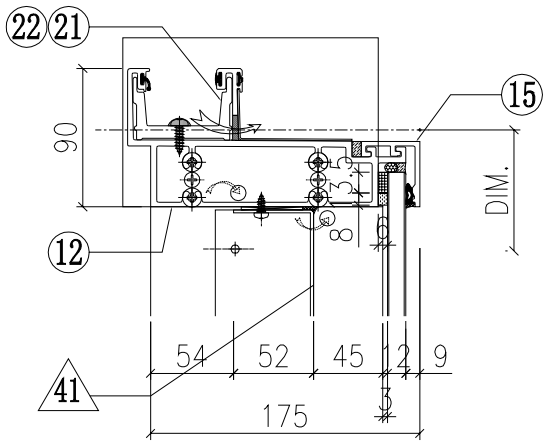

VIEW E

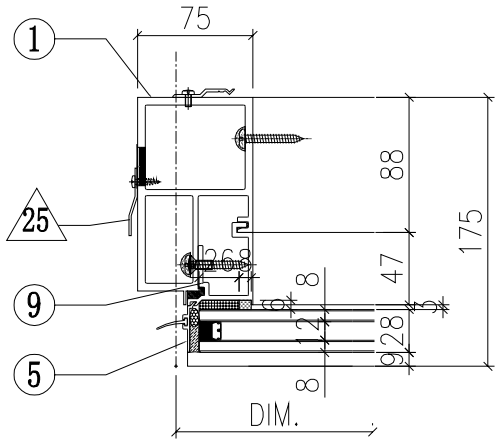

VIEW F

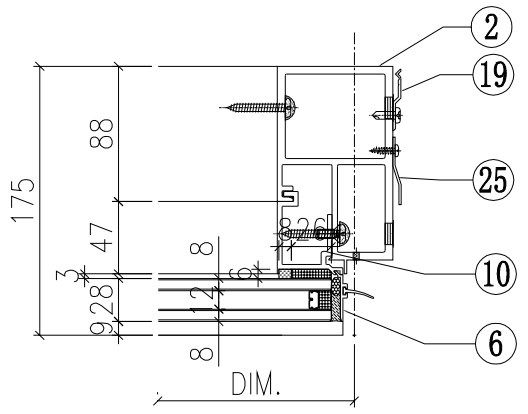

VIEW H

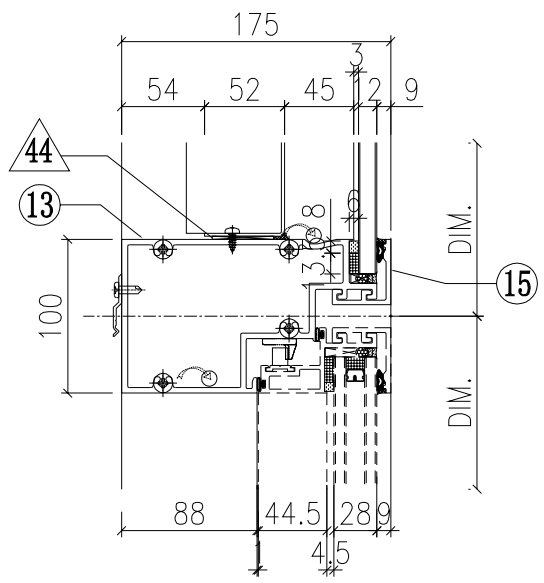

VIEW K

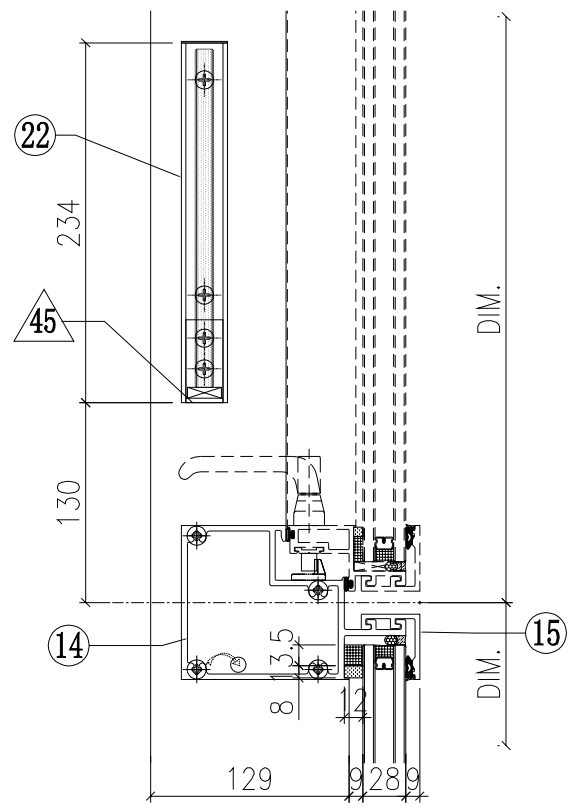

VIEW L

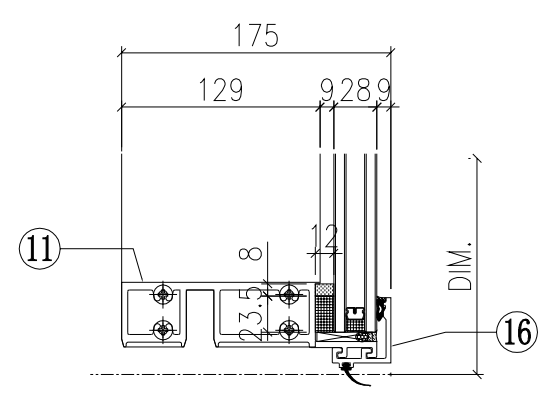

VIEW C

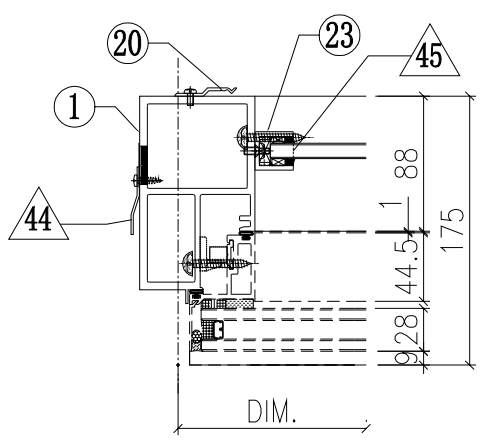

VIEW D

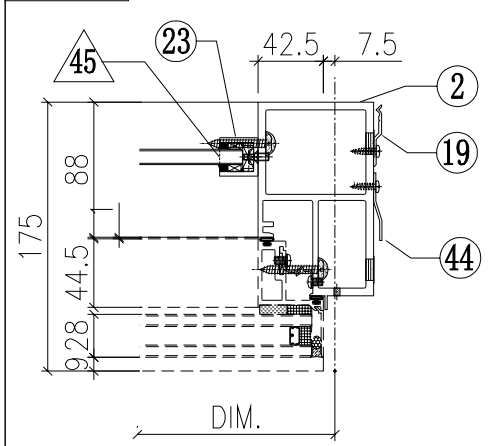

◇ OTHERS (ALUM. & G.M.S. PARTS)

ITEM	FAB. DWG NO.	LENGTH (mm)	QTY
41	BP-05-02G 558.5 x 776 (BACK PANEL)		1
42	AP-01G 3mm THK. ALUM. PLATE		2
43	AP-02 3mm THK. ALUM. PLATE		4
44			
45	AA-03G 3mm THK. ALUM. ANGLE	21	2
46	AP-03-16 1.5mm THK. ALUM. PLATE		1

依據EI/2681 C版修改，
原尺寸756，修改為689

○ ALUM. EXTRUSION

ITEM	FAB. DWG NO.	LENGTH (mm)	QTY
1	X85726-05RG	3120	1
2	X85726-07LG	3120	1
3	X85757-02-01G	836	1
4	X85757-02-01G	836	1
5	X85757-04-01G	756	1
6	X85757-04-01G	756	1
7	X85745-01L-01G	779	1
8	X85745-01R-01G	779	1
9	X85748-01LG	689	1
10	X85748-01RG	689	1
11	X85730-06-03G	647.5	1
12	X85731-09-03G	712.5	1
13	X85733-07L-02G	647.5	1
14	X85734-07L-02G	647.5	1
15	X85743-01-14G	647.5	3
16	X85742-01-14G	647.5	1
17	X85461-01L	200	1
18	X85461-01R	200	1
19	X85751-01	50	10
20	X85751-01	50	8
21	X85752-02L	200	1
22	X85752-02R	200	1
23	X85476-01G	234	2
24	(窗玉)CW-SH08LG		1
25	X85751-03A	3020	2
26			

G-57B

美特鋁質有限公司
MIDI Aluminium Fabricator Ltd.

修改	A			採用	工廠	✓	地盤		
日期	25/11			材料颜色	Dark Grey				

工程號	J851	類別		物料號	-		
地盘	青衣190	制圖	W.E.X	2020-05-26	圖號	GSRk-622.5H1-c1b2	
图纸名称	单元组装图	復核	-	-	數量	-	
材料	-	批准	-	-	單件重量	-	(KW)

VIEW G

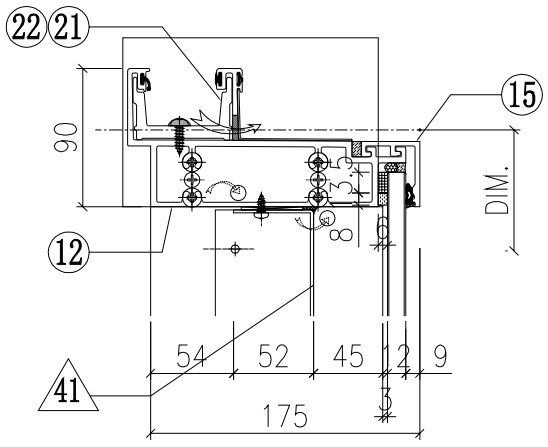

VIEW F

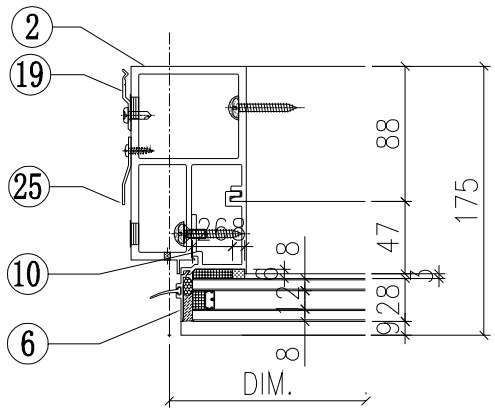

VIEW E

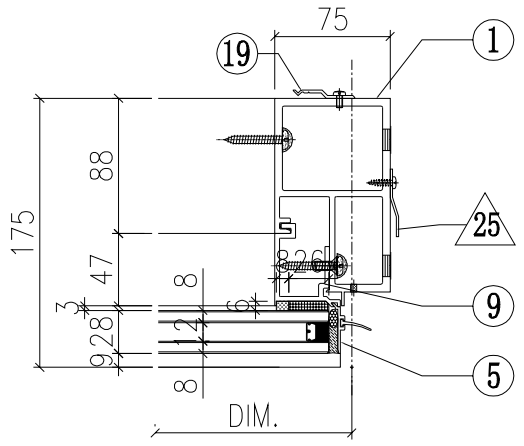

VIEW H

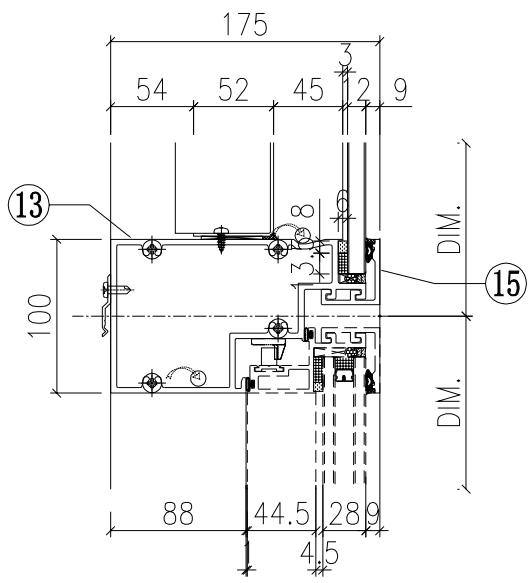

VIEW K

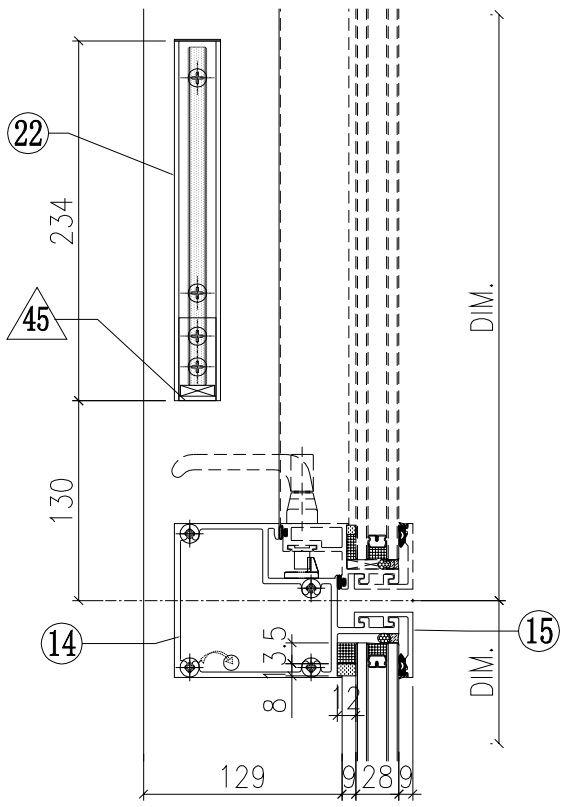

VIEW L

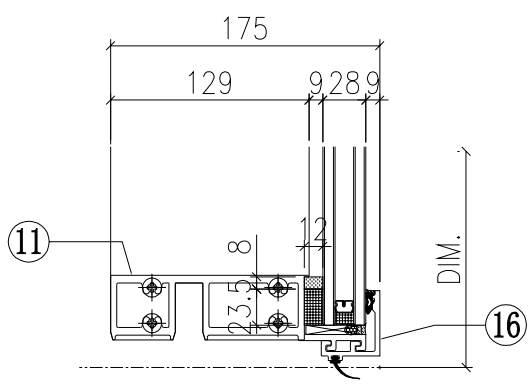

◇ OTHERS (ALUM. & G.M.S. PARTS)

ITEM	FAB. DWG NO.	LENGTH (mm)	QTY
41	BP-05-03G 518.5 x 776 (BACK PANEL)		1
42	AP-01G 3mm THK. ALUM. PLATE		2
43	AP-02 3mm THK. ALUM. PLATE		4
44			
45	AA-03G 3mm THK. ALUM. ANGLE	21	2
46	AP-03-16 1.5mm THK. ALUM. PLATE		1

依據EI/2681 C版修改，
原尺寸756，修改為689

○ ALUM. EXTRUSION

ITEM	FAB. DWG NO.	LENGTH (mm)	QTY
1	X85726-05LG	3120	1
2	X85726-07RG	3120	1
3	X85757-02-01G	836	1
4	X85757-02-01G	836	1
5	X85757-04-01G	756	1
6	X85757-04-01G	756	1
7	X85745-01L-01G	779	1
8	X85745-01R-01G	779	1
9	X85748-01LG	689	1
10	X85748-01RG	689	1
11	X85730-06-04G	607.5	1
12	X85731-09-04G	672.5	1
13	X85733-07R-03G	607.5	1
14	X85734-07R-03G	607.5	1
15	X85743-01-15G	607.5	3
16	X85742-01-15G	607.5	1
17	X85461-01L	200	1
18	X85461-01R	200	1
19	X85751-01	50	10
20	X85751-01	50	8
21	X85752-02L	200	1
22	X85752-02R	200	1
23	X85476-01G	234	2
24	(窗玉)CW-SH07RG		1
25	X85751-03A	3020	2
26			

VIEW D

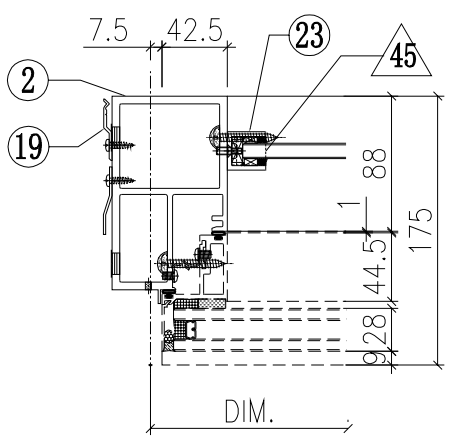

VIEW C

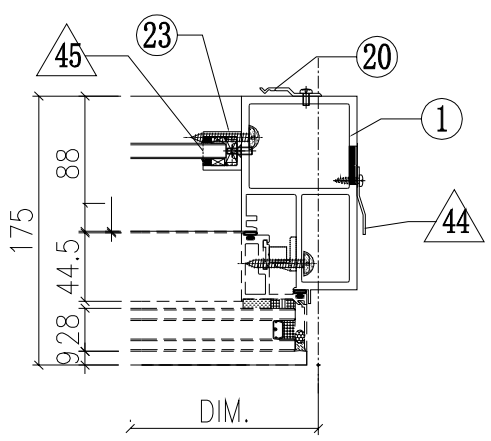

G-58B

美特鋁質有限公司
MIDI Aluminium Fabricator Ltd.

修改	A			採用	工廠	✓	地盤		
日期	25/11			材料颜色	Dark Grey				

工程號	J851	類別		物料號	-		
地盘	青衣190	制圖	W.E.X	2020-05-26	圖號	GSLk-622.5H1-b1c2	
图纸名称	单元组装图	復核	-	-	數量	-	
材料	-	批准	-	-	單件重量	-	(KW)

VIEW G

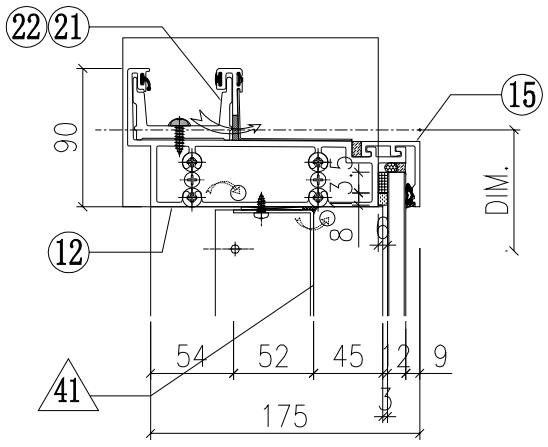

VIEW E

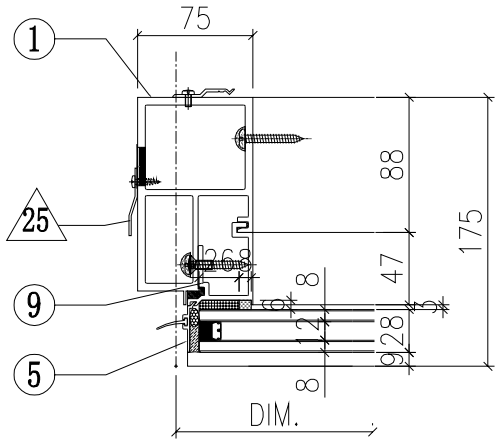

VIEW F

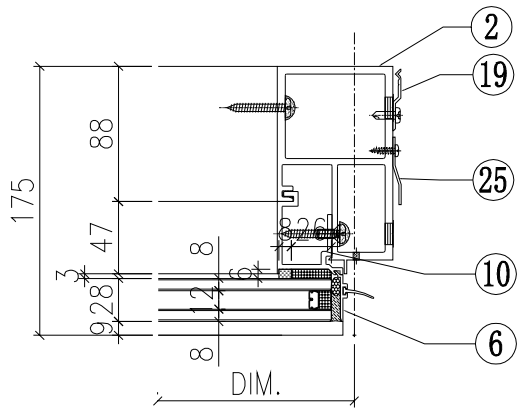

VIEW H

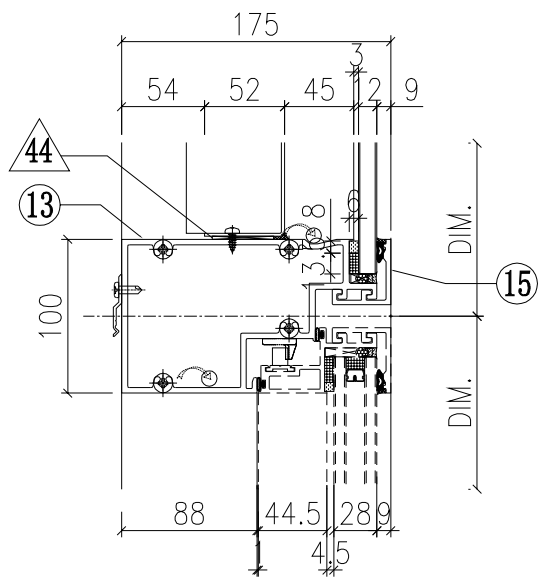

VIEW K

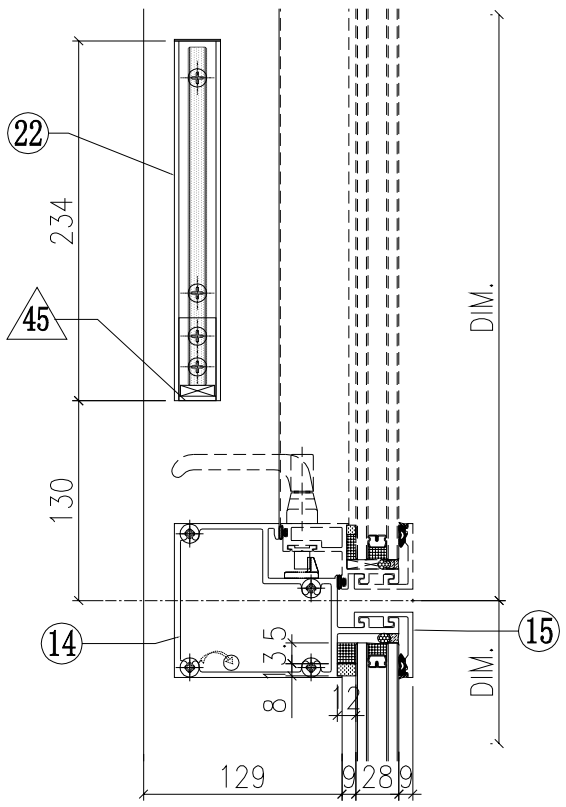

VIEW L

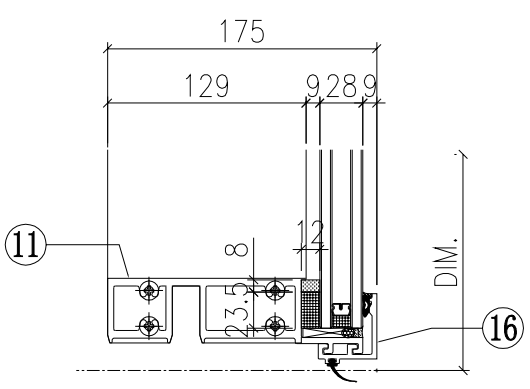

◇ OTHERS (ALUM. & G.M.S. PARTS)

ITEM	FAB. DWG NO.	LENGTH (mm)	QTY
41	BP-05-03G 518.5 x 776 (BACK PANEL)		1
42	AP-01G 3mm THK. ALUM. PLATE		2
43	AP-02 3mm THK. ALUM. PLATE		4
44			
45	AA-03G 3mm THK. ALUM. ANGLE	21	2
46	AP-03-16 1.5mm THK. ALUM. PLATE		1

依據EI/2681 C版修改，
原尺寸756，修改為689

○ ALUM. EXTRUSION

ITEM	FAB. DWG NO.	LENGTH (mm)	QTY
1	X85726-05RG	3120	1
2	X85726-07LG	3120	1
3	X85757-02-01G	836	1
4	X85757-02-01G	836	1
5	X85757-04-01G	756	1
6	X85757-04-01G	756	1
7	X85745-01L-01G	779	1
8	X85745-01R-01G	779	1
9	X85748-01LG	689	1
10	X85748-01RG	689	1
11	X85730-06-04G	607.5	1
12	X85731-09-04G	672.5	1
13	X85733-07L-03G	607.5	1
14	X85734-07L-03G	607.5	1
15	X85743-01-15G	607.5	3
16	X85742-01-15G	607.5	1
17	X85461-01L	200	1
18	X85461-01R	200	1
19	X85751-01	50	10
20	X85751-01	50	8
21	X85752-02L	200	1
22	X85752-02R	200	1
23	X85476-01G	234	2
24	(窗玉)CW-SH07LG		1
25	X85751-03A	3020	2
26			

VIEW C

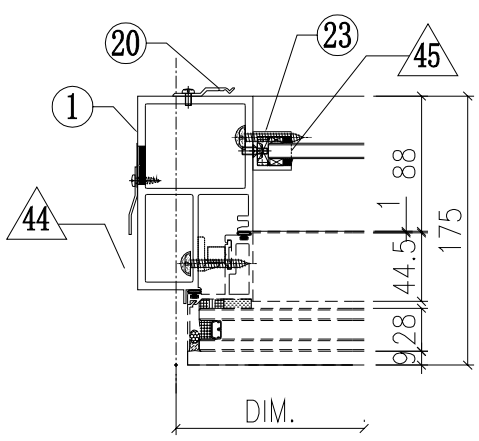

VIEW D

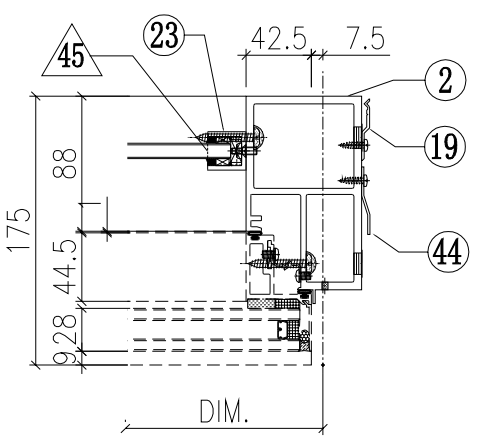

G-59B

美特鋁質有限公司
MIDI Aluminium Fabricator Ltd.

修改	A			採用	工廠	✓	地盤		
日期	25/11			材料颜色	Dark Grey				

工程號	J851	類別		物料號	-		
地盘	青衣190	制圖	W.E.X	2020-05-26	圖號	GSRk-662.5H1-c1b2	
图纸名称	单元组装图	復核	-	-	數量	-	
材料	-	批准	-	-	單件重量	-	(KW)

VIEW G

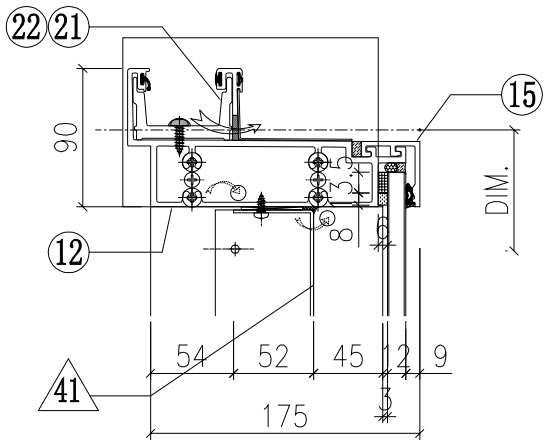

VIEW F

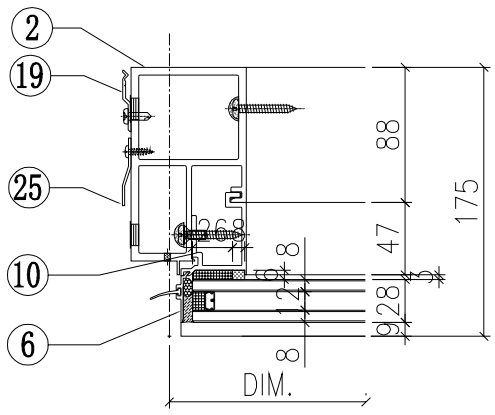

VIEW E

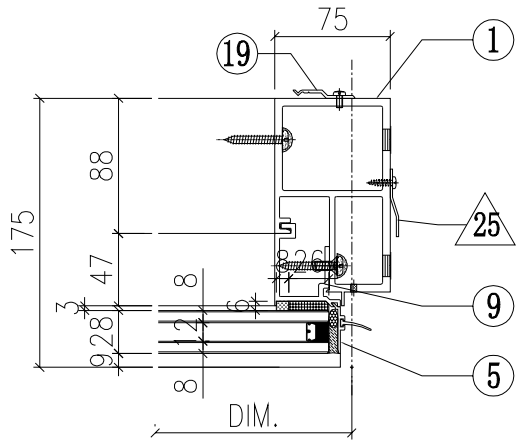

VIEW H

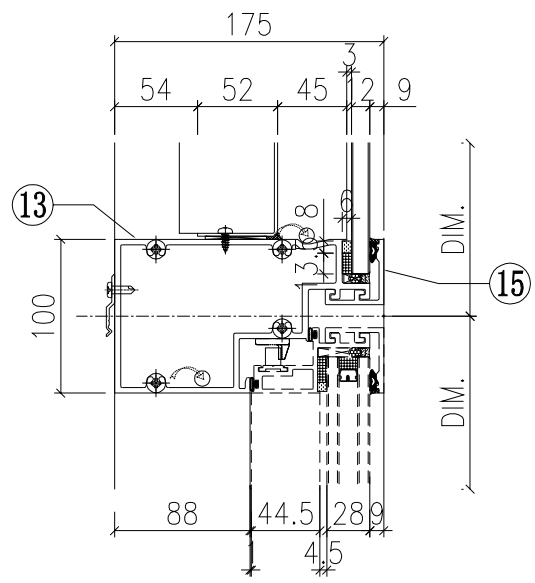

VIEW K

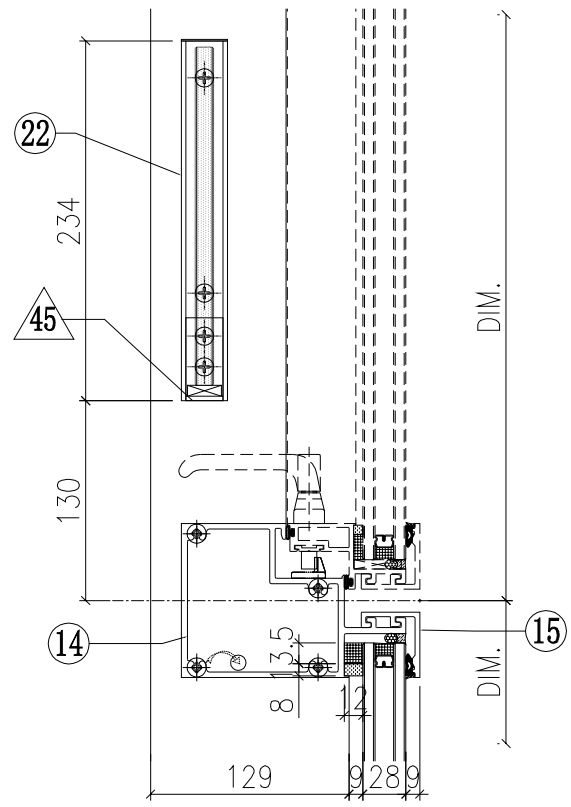

VIEW L

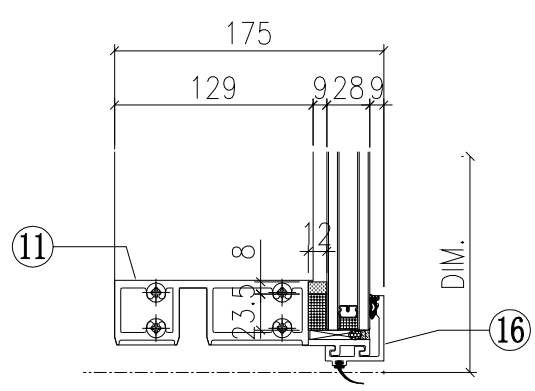

◇ OTHERS (ALUM. & G.M.S. PARTS)

ITEM	FAB. DWG NO.	LENGTH (mm)	QTY
41	BP-05-02G 558.5 x 776 (BACK PANEL)		1
42	AP-01G 3mm THK. ALUM. PLATE		2
43	AP-02 3mm THK. ALUM. PLATE		4
44			
45	AA-03G 3mm THK. ALUM. ANGLE	21	2
46	AP-03-16 1.5mm THK. ALUM. PLATE		1

依據EI/2681 C版修改，
原尺寸756，修改為689

○ ALUM. EXTRUSION

ITEM	FAB. DWG NO.	LENGTH (mm)	QTY
1	X85726-05LG	3120	1
2	X85726-07RG	3120	1
3	X85757-02-01G	836	1
4	X85757-02-01G	836	1
5	X85757-04-01G	756	1
6	X85757-04-01G	756	1
7	X85745-01L-01G	779	1
8	X85745-01R-01G	779	1
9	X85748-01LG	689	1
10	X85748-01RG	689	1
11	X85730-06-03G	647.5	1
12	X85731-09-03G	712.5	1
13	X85733-07R-02G	647.5	1
14	X85734-07R-02G	647.5	1
15	X85743-01-14G	647.5	3
16	X85742-01-14G	647.5	1
17	X85461-01L	200	1
18	X85461-01R	200	1
19	X85751-01	50	10
20	X85751-01	50	8
21	X85752-02L	200	1
22	X85752-02R	200	1
23	X85476-01G	234	2
24	(窗玉)CW-SH08RG		1
25	X85751-03A	3020	2
26			

VIEW D

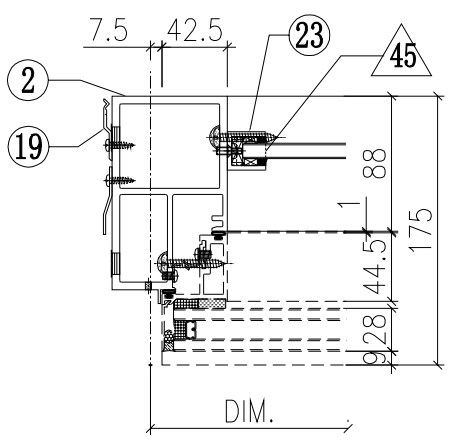

VIEW C

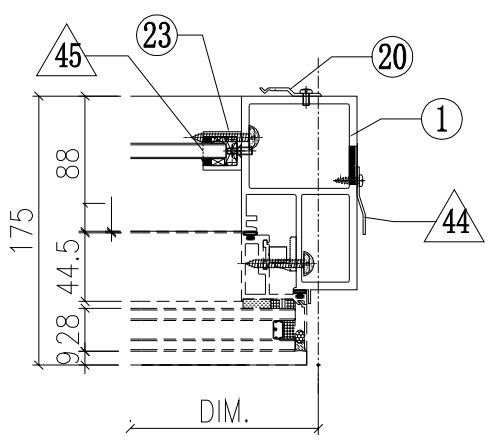

G-60B

美特鋁質有限公司
MIDI Aluminium Fabricator Ltd.

修改	A			採用	工廠	✓	地盤		
日期	25/11			材料颜色	Dark Grey				

工程號	J851	類別		物料號	-		
地盘	青衣190	制圖	W.E.X	2020-05-26	圖號	GSLk-672.5H1-b1c2	
图纸名称	单元组装图	復核	-	-	數量	-	
材料	-	批准	-	-	單件重量	-	(KW)

VIEW G

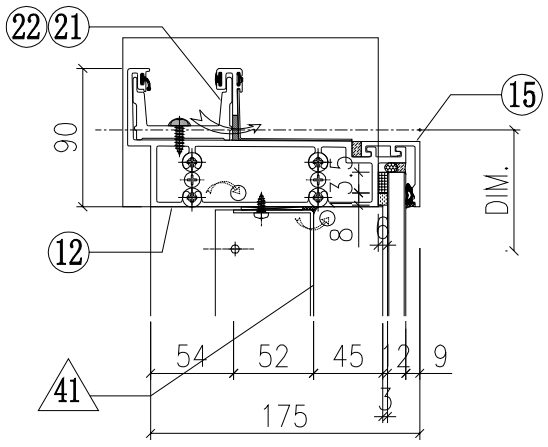

VIEW E

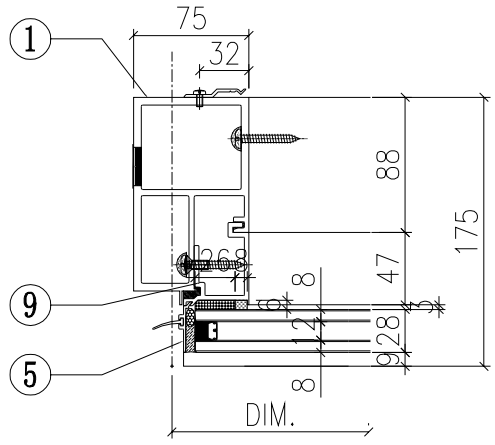

VIEW F

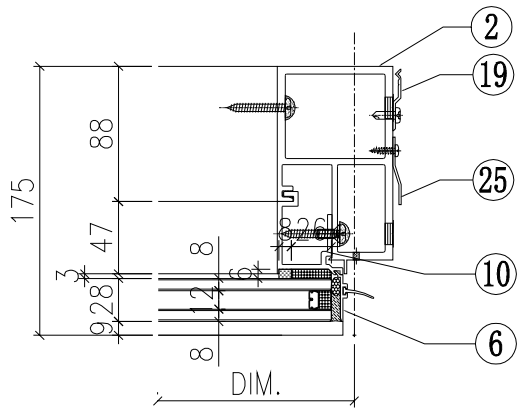

VIEW H

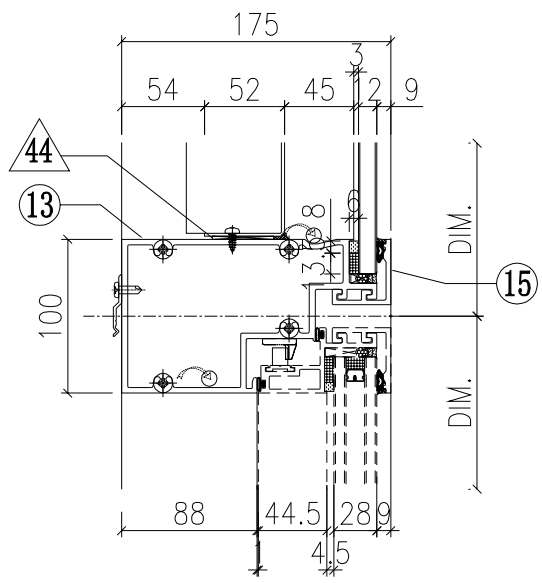

VIEW K

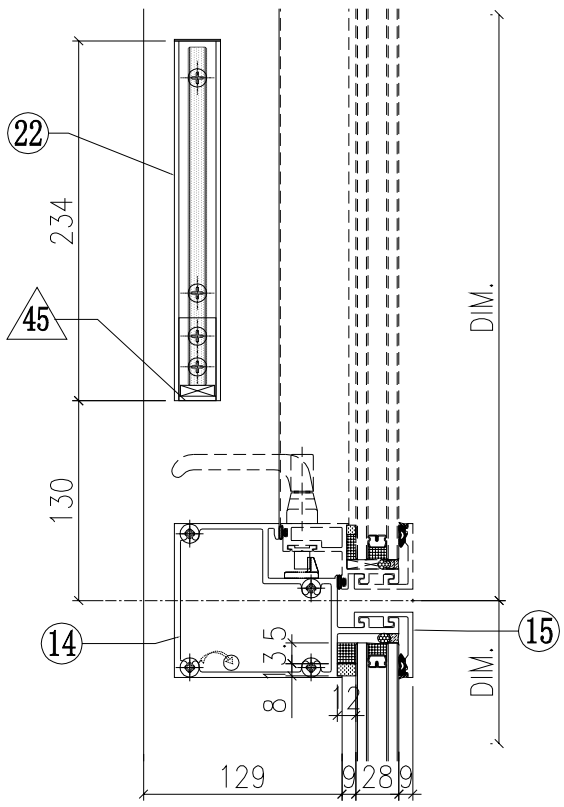

VIEW L

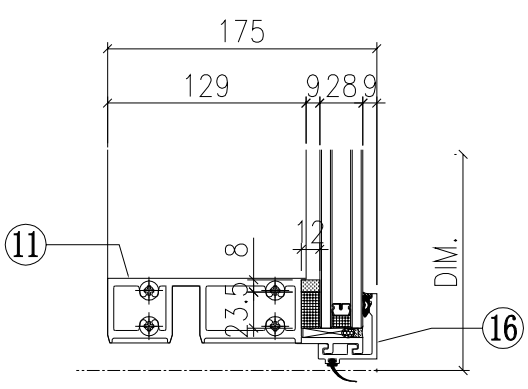

◇ OTHERS (ALUM. & G.M.S. PARTS)

ITEM	FAB. DWG NO.	LENGTH (mm)	QTY
41	BP-01-03G		1
	568.5 x 776 (BACK PANEL)		
42	AP-01G		2
	3mm THK. ALUM. PLATE		
43	AP-02		4
	3mm THK. ALUM. PLATE		
44			
45	AA-03G	21	2
	3mm THK. ALUM. ANGLE		
46	AP-03-16		1
	1.5mm THK. ALUM. PLATE		

依據EI/2681 C版修改，
原尺寸756，修改為689

○ ALUM. EXTRUSION

ITEM	FAB. DWG NO.	LENGTH (mm)	QTY
1	X85726-05RG	3120	1
2	X85726-02LG	3120	1
3	X85757-02-01G	836	1
4	X85757-02-01G	836	1
5	X85757-04-01G	756	1
6	X85757-04-01G	756	1
7	X85745-01L-01G	779	1
8	X85745-01R-01G	779	1
9	X85748-01LG	689	1
10	X85748-01RG	689	1
11	X85730-06-01G	657.5	1
12	X85731-09-02G	722.5	1
13	X85733-07L-01G	657.5	1
14	X85734-07L-01G	657.5	1
15	X85743-01-01G	657.5	3
16	X85742-01-01G	657.5	1
17	X85461-01L	200	1
18	X85461-01R	200	1
19	X85751-01	50	11
20	X85751-01	50	8
21	X85752-02L	200	1
22	X85752-02R	200	1
23	X85476-01G	234	2
24	(窗玉)CW-SH06LG		1
25	X85751-03A	3020	1
26			

VIEW C

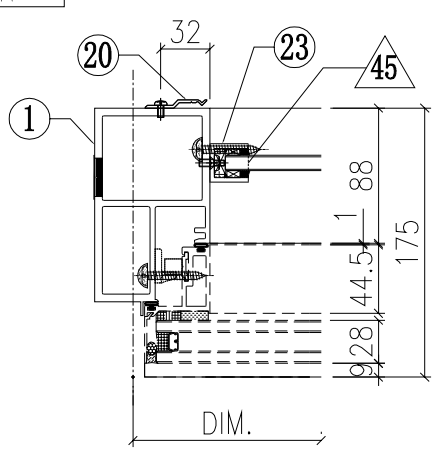

VIEW D

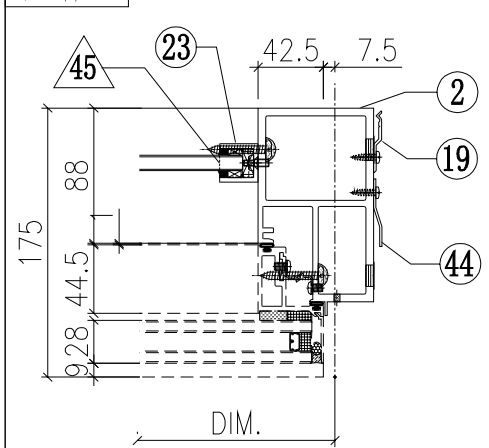

G-61B

美特鋁質有限公司
MIDI Aluminium Fabricator Ltd.

修改	A			採用	工廠		地盤	✓	
日期	25/11			材料颜色	Dark Grey				

工程號	J851	類別		物料號	-		
地盘	青衣190	制圖	W.E.X	2020-04-16	圖號	GSRm-672.5H1-b2S	
图纸名称	单元组装图	復核	-	-	數量	-	
材料	-	批准	-	-	單件重量	-	(KW)

VIEW G

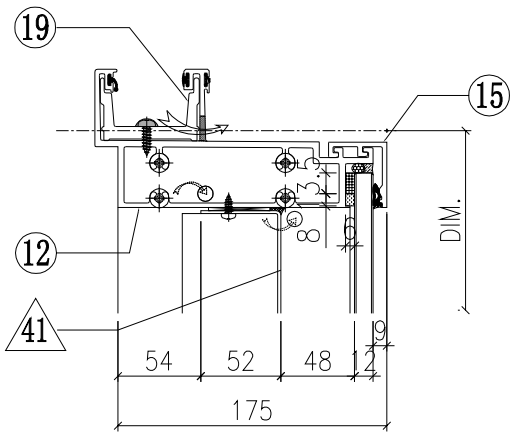

VIEW E

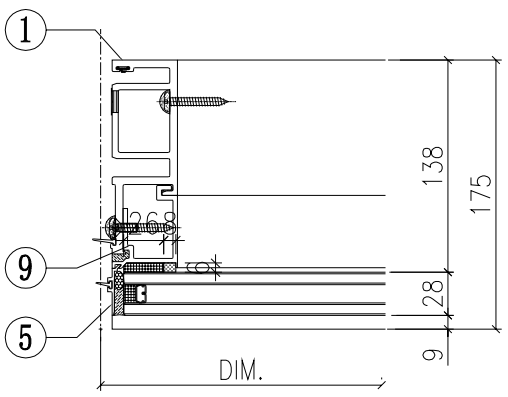

VIEW F

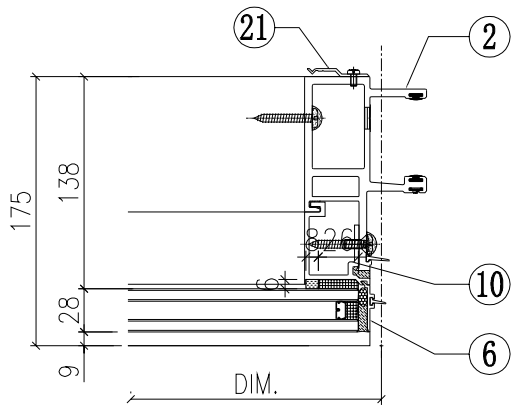

VIEW H

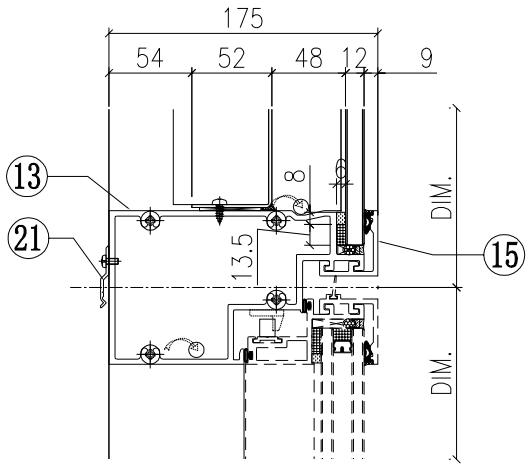

VIEW K

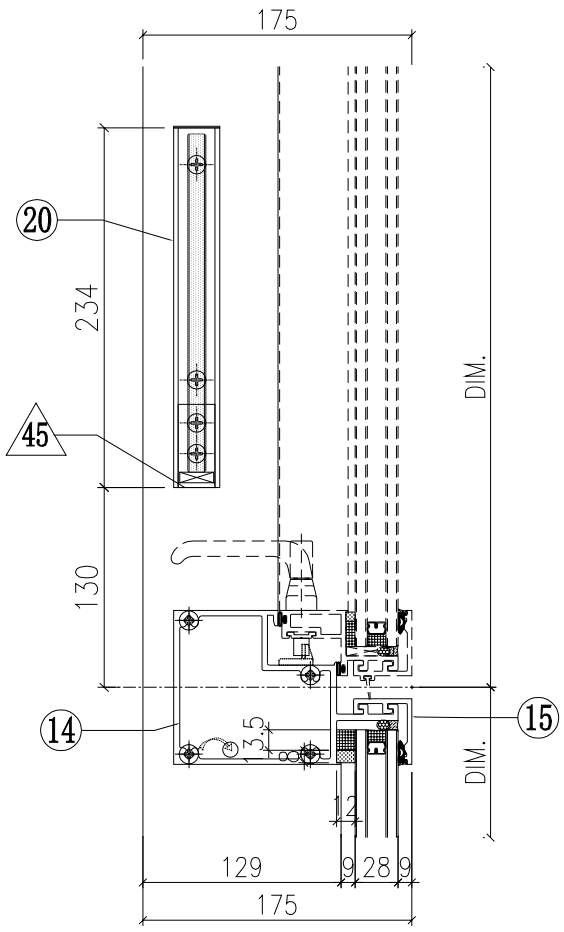

VIEW L

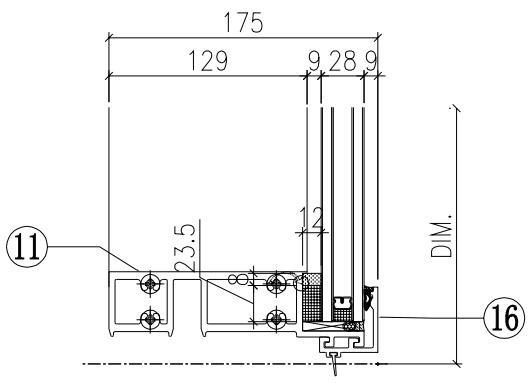

◇ OTHERS (ALUM. & G.M.S. PARTS)

ITEM	FAB. DWG NO.	LENGTH (mm)	QTY
41	BP-01-03G 568.5 x 776 (BACK PANEL)		1
42			
43			
44			
45	AA-P03G 3mm THK. ALUM. ANGLE	21	2
46	AP-P03-16 1.5mm THK. ALUM. PLATE		1

依據EI/2681 C版修改，
原尺寸756，修改為689

○ ALUM. EXTRUSION

ITEM	FAB. DWG NO.	LENGTH (mm)	QTY
1	X85722-01G	3120	1
2	X85721-03G	3120	1
3	X85757-01-01G	836	1
4	X85757-01-01G	836	1
5	X85757-03-01G	756	1
6	X85757-03-01G	756	1
7	X85745-01L-01G	779	1
8	X85745-01R-01G	779	1
9	X85748-01LG	689	1
10	X85748-01RG	689	1
11	X85730-05-01G	657.5	1
12	X85731-10G	657.5	1
13	X85733-08R-01G	657.5	1
14	X85734-03R-01G	657.5	1
15	X85743-01-01G	657.5	3
16	X85742-01-01G	657.5	1
17	X85461-01L	200	1
18	X85461-01R	200	1
19	X85752-01	250	1
20	X85476-01G	234	2
21	X85751-01	50	11
22			
23	(窗玉)CW-SH03RG		1
24			
25			
26			

G-62B

美特鋁質有限公司
MIDI Aluminium Fabricator Ltd.

修改	A			採用工廠		地盤	✓	工程號	J851
日期	25/11			材料颜色	Dark Grey			地盘	青衣190
								图纸名称	单元组装图
								材料	-

類別		物料號	-		
制圖	W.E.X	2020-04-16	圖號	GSLm-672.5H1-b1S	
復核	-	-	數量	-	
批准	-	-	單件重量	-	(KW)

VIEW G

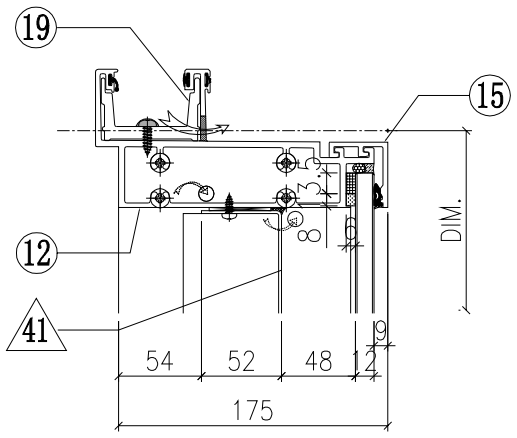

VIEW E

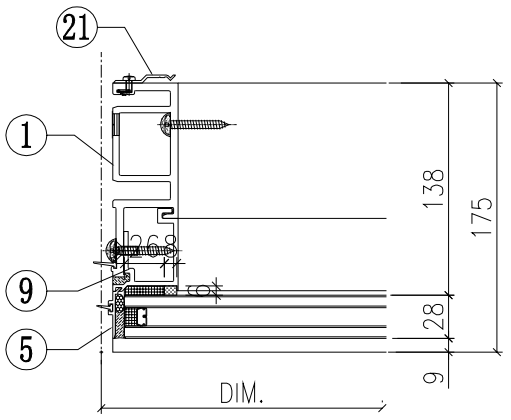

VIEW F

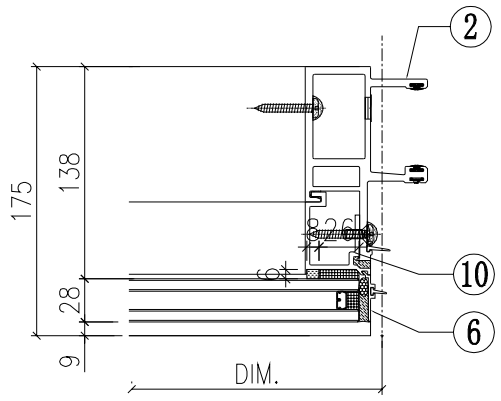

VIEW H

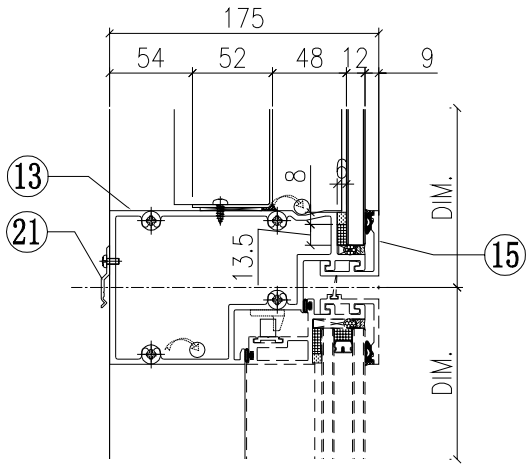

VIEW K

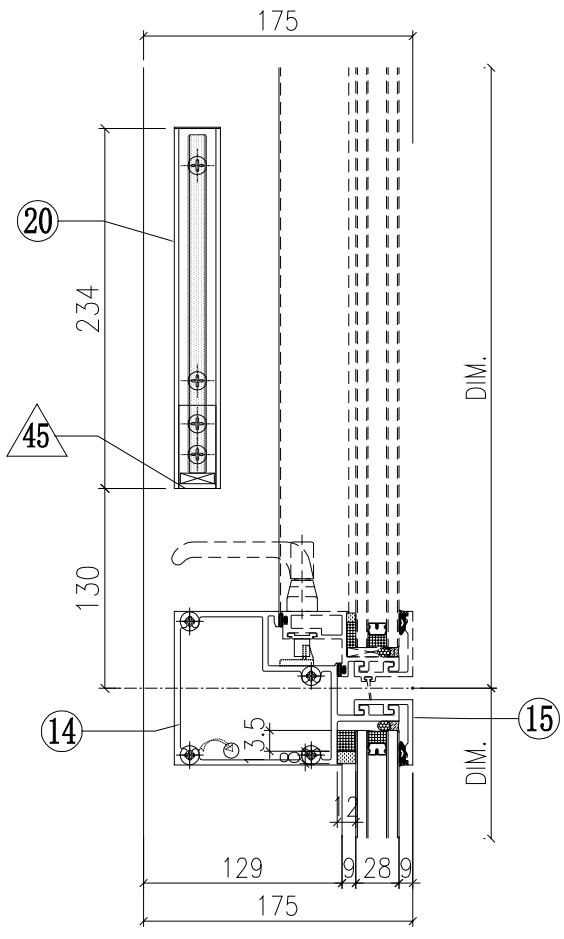

VIEW L

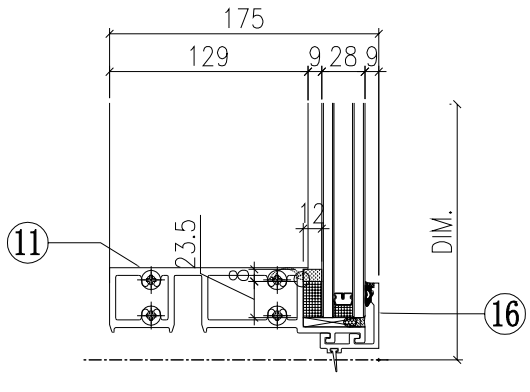

◇ OTHERS (ALUM. & G.M.S. PARTS)

ITEM	FAB. DWG NO.	LENGTH (mm)	QTY
41	BP-01-03G 568.5 x 776 (BACK PANEL)		1
42			
43			
44			
45	AA-P03G 3mm THK. ALUM. ANGLE	21	2
46	AP-P03-16 1.5mm THK. ALUM. PLATE		1

依據EI/2681 C版修改，
原尺寸756，修改為689

○ ALUM. EXTRUSION

ITEM	FAB. DWG NO.	LENGTH (mm)	QTY
1	X85722-03G	3120	1
2	X85721-01G	3120	1
3	X85757-01-01G	836	1
4	X85757-01-01G	836	1
5	X85757-03-01G	756	1
6	X85757-03-01G	756	1
7	X85745-01L-01G	779	1
8	X85745-01R-01G	779	1
9	X85748-01LG	689	1
10	X85748-01RG	689	1
11	X85730-05-01G	657.5	1
12	X85731-10G	657.5	1
13	X85733-08L-01G	657.5	1
14	X85734-03L-01G	657.5	1
15	X85743-01-01G	657.5	3
16	X85742-01-01G	657.5	1
17	X85461-01L	200	1
18	X85461-01R	200	1
19	X85752-01	250	1
20	X85476-01G	234	2
21	X85751-01	50	11
22			
23	(窗玉)CW-SH03LG		1
24			
25			
26			

G-63B

美特鋁質有限公司
MIDI Aluminium Fabricator Ltd.

修改	A			採用	工廠	✓	地盤		
日期	25/11			材料颜色	Dark Grey				

工程號	J851	類別		物料號	-		
地盘	青衣190	制圖	W.E.X	2020-05-26	圖號	GSRm-672.5H2-b2S	
图纸名称	单元组装图	復核	-	-	數量	-	
材料	-	批准	-	-	單件重量	-	(KW)

VIEW G

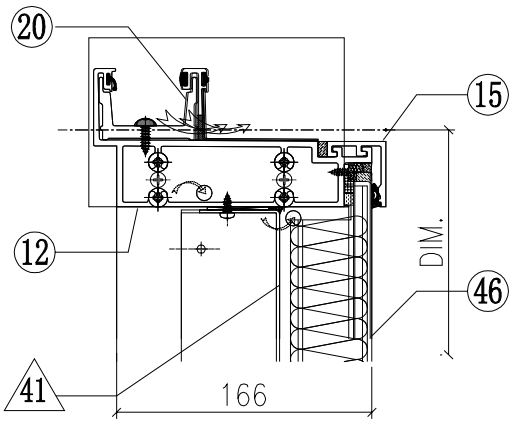

VIEW E

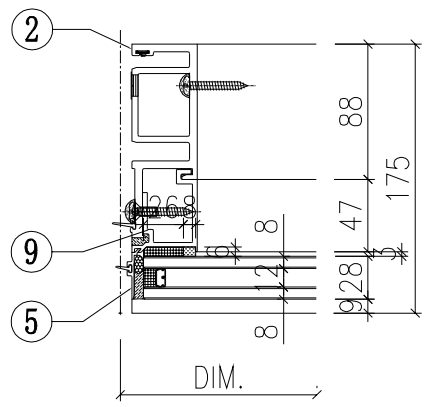

VIEW F

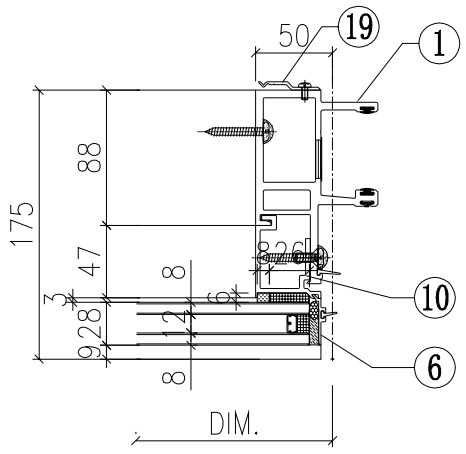

VIEW H

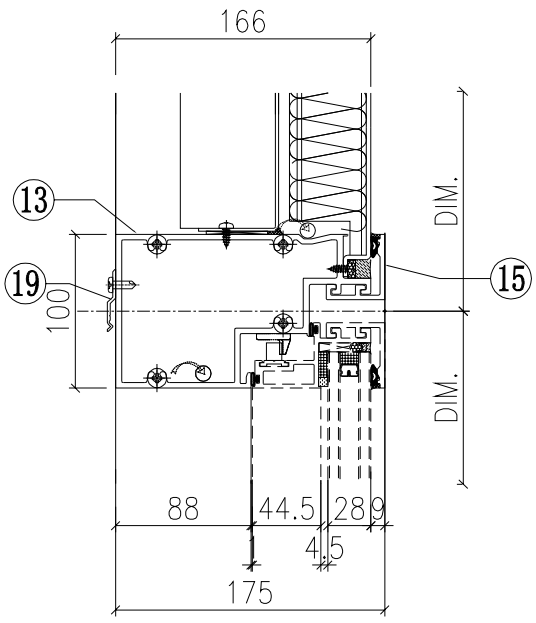

VIEW K

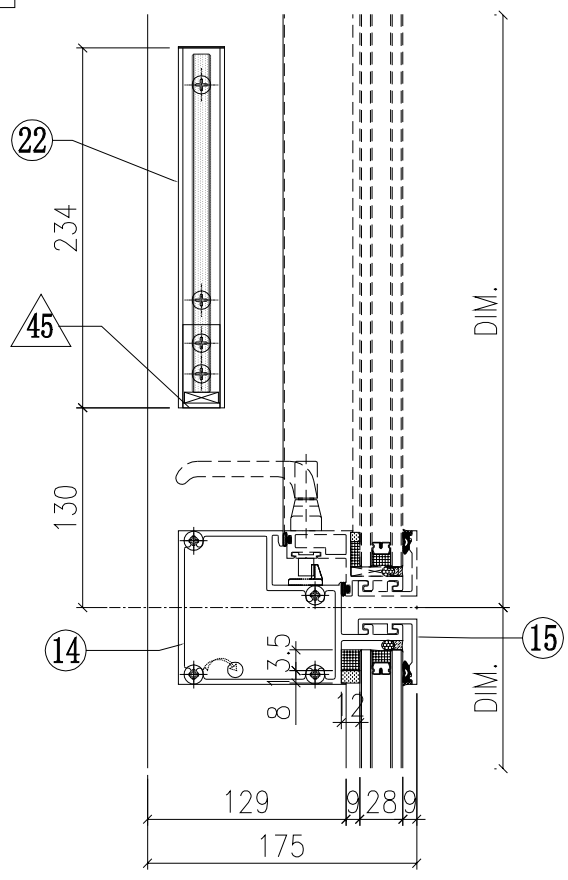

VIEW L

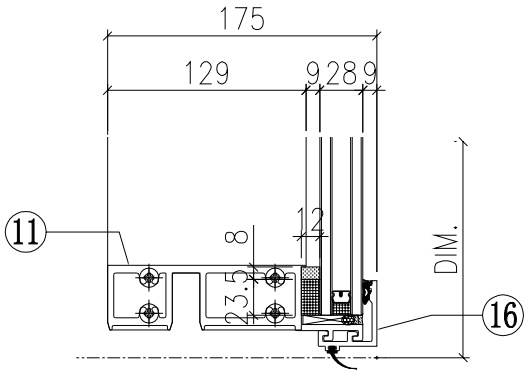

◇ OTHERS (ALUM. & G.M.S. PARTS)

ITEM	FAB. DWG NO.	LENGTH (mm)	QTY
41	BP-01-03C 568.5 x 776 (BACK PANEL)		1
42			
43			
44			
45	AA-03G 3mm THK. ALUM. ANGLE	21	2
46	AP-06-01S 657.5 x 813 (ALUM. CLADDING)		1
47	AA-01A 15x20x3mm THK. ALUM. ANGLE	760	2
48	AP-03-16 1.5mm THK. ALUM. PLATE		1

依據EI/2681 C版修改，
原尺寸756，修改為689

○ ALUM. EXTRUSION

ITEM	FAB. DWG NO.	LENGTH (mm)	QTY
1	X85721-03G	3120	1
2	X85722-01G	3120	1
3			
4			
5	X85757-03-01G	756	1
6	X85757-03-01G	756	1
7	X85748-02LG	779	1
8	X85748-02RG	779	1
9	X85748-01LG	689	1
10	X85748-01RG	689	1
11	X85730-05-01G	657.5	1
12	X85731-11G	657.5	1
13	X85733-05RG	657.5	1
14	X85734-03R-01G	657.5	1
15	X85743-01-01G	657.5	3
15a	-	-	-
16	X85742-01-01G	657.5	1
17	X85461-01L	200	1
18	X85461-01R	200	1
19	X85751-01	50	11
20	X85752-01	250	1
21			
22	X85476-01G	234	2
23	(窗玉)CW-SH03RG		1
24			
25			
26			
27			
28			
29			
30			

美特鋁質有限公司
MIDI Aluminium Fabricator Ltd.

修改	A			採用	工廠	✓	地盤		
日期	25/11			材料颜色	Dark Grey				

工程號	J851	類別		物料號	-		
地盘	青衣190	制圖	W.E.X	2020-05-26	圖號	GSLm-672.5H2-b1S	
图纸名称	单元组装图	復核	-	-	數量	-	
材料	-	批准	-	-	單件重量	-	(KW)

VIEW G

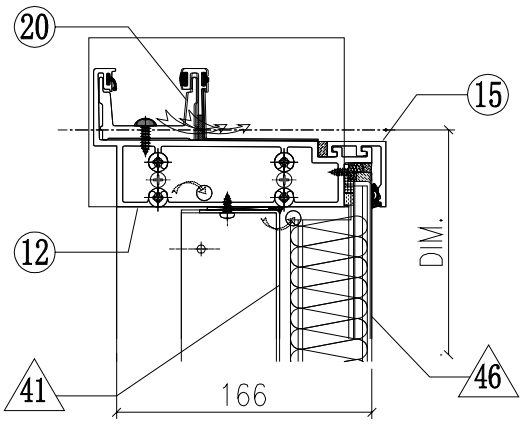

VIEW E

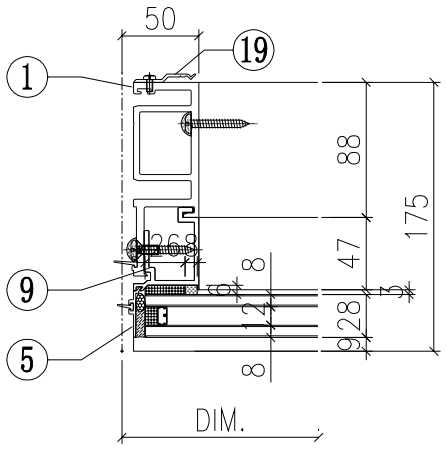

VIEW F

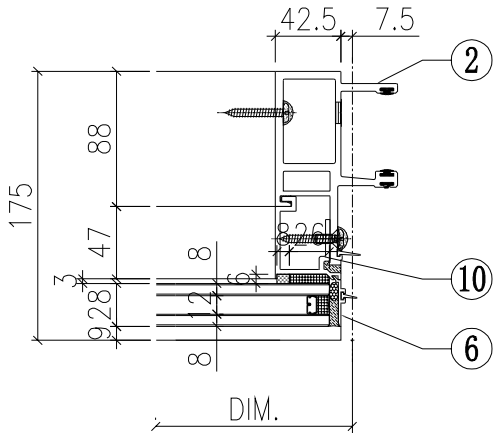

VIEW H

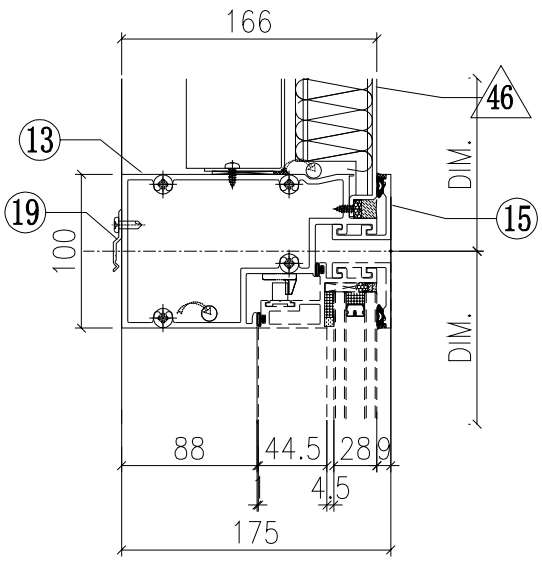

VIEW K

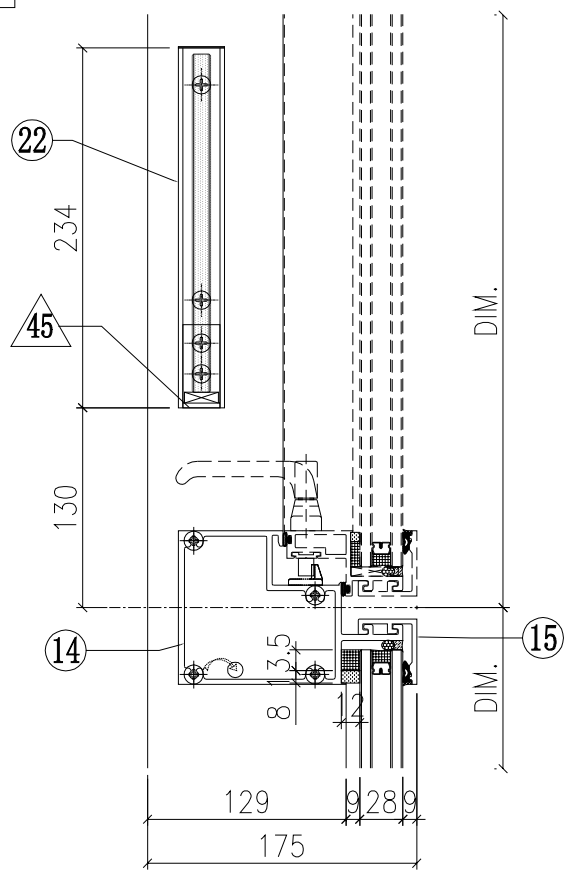

VIEW L

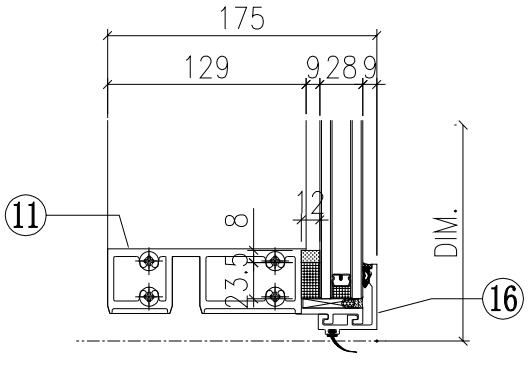

◇ OTHERS (ALUM. & G.M.S. PARTS)

ITEM	FAB. DWG NO.	LENGTH (mm)	QTY
41	BP-01-03C 568.5 x 776 (BACK PANEL)		1
42			
43			
44			
45	AA-03G 3mm THK. ALUM. ANGLE	21	2
46	AP-06-01S 657.5 x 813 (ALUM. CLADDING)		1
47	AA-01A 15x20x3mm THK. ALUM. ANGLE	760	2
48	AP-03-16 1.5mm THK. ALUM. PLATE		1

依據EI/2681 C版修改，
原尺寸756，修改為689

○ ALUM. EXTRUSION

ITEM	FAB. DWG NO.	LENGTH (mm)	QTY
1	X85722-03G	3120	1
2	X85721-01G	3120	1
3			1
4			
5	X85757-03-01G	756	1
6	X85757-03-01G	756	1
7	X85748-02LG	779	1
8	X85748-02RG	779	1
9	X85748-01LG	689	1
10	X85748-01RG	689	1
11	X85730-05-01G	657.5	1
12	X85731-11G	657.5	1
13	X85733-05LG	657.5	1
14	X85734-03L-01G	657.5	1
15	X85743-01-01G	657.5	3
15a	-	-	-
16	X85742-01-01G	657.5	1
17	X85461-01L	200	1
18	X85461-01R	200	1
19	X85751-01	50	11
20	X85752-01	250	1
21	-	-	-
22	X85476-01G	234	2
23	(窗玉)CW-SH03LG		1
24			
25			
26			
27			
28			
29			
30			

G-65B

美特鋁質有限公司
MIDI Aluminium Fabricator Ltd.

工程號	J851	類別		物料號	-				
地盘	青衣190	制圖	W.E.X	2020-05-26	圖號	GSRm-672.5H1-b2SF			
图纸名称	单元组装图	復核	-	-	數量	-			
材料	-	批准	-	-	單件重量	-	(KW)		

修改	A			採用	工廠	✓	地盤
日期	25/11			材料顏色	Dark Grey		

VIEW G

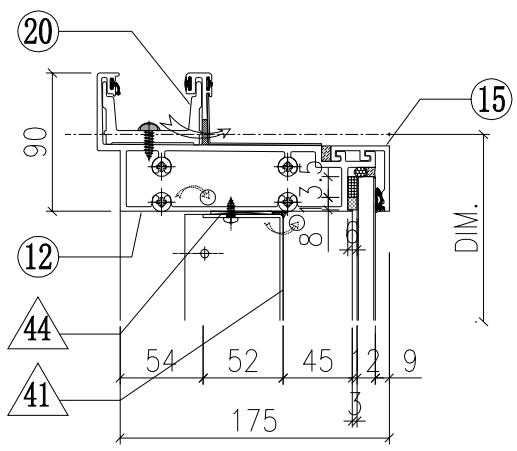

VIEW E

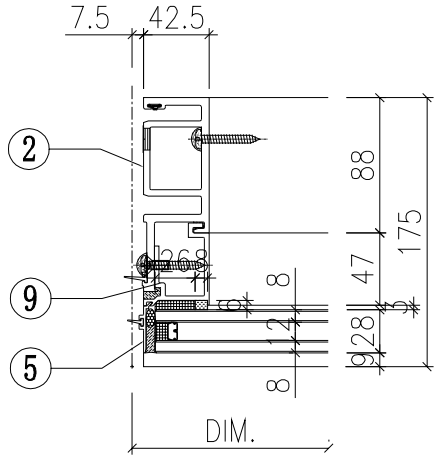

VIEW F

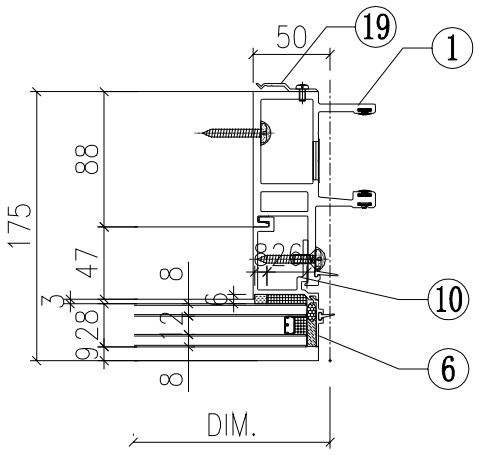

VIEW H

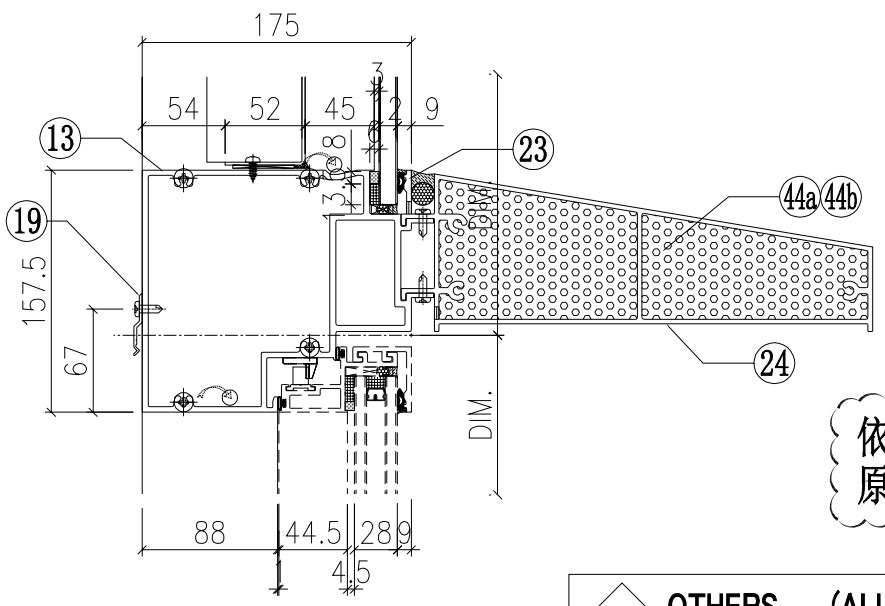

依據EI/2681 C版修改，
原尺寸756，修改為689

VIEW K

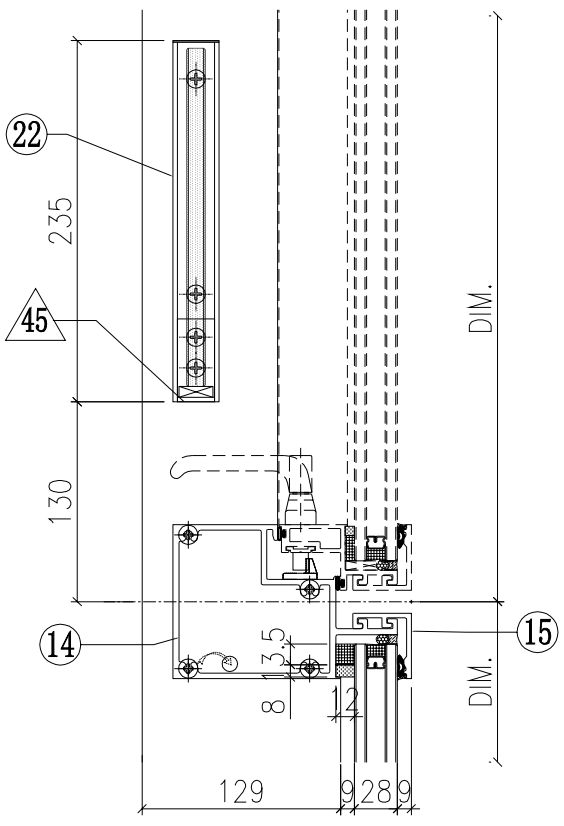

VIEW L

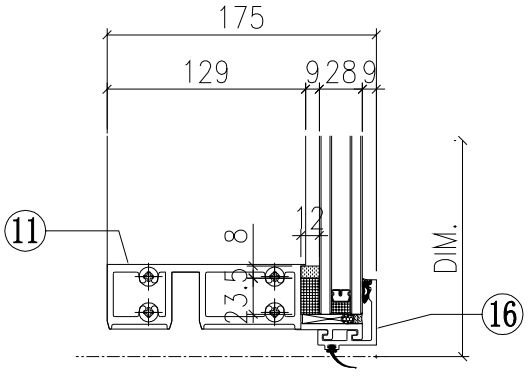

◇ OTHERS (ALUM. & G.M.S. PARTS)

ITEM	FAB. DWG NO.	LENGTH (mm)	QTY
41	BP-04-03G 568.5 x 718.5 (BACK PANEL)		1
42			
43			
44a	AP-07LS 3mm THK. ALUM. PLATE		1
44b	AP-07RS 3mm THK. ALUM. PLATE		1
45	AA-03G 3mm THK. ALUM. ANGLE	21	2
46	AP-03-16 1.5mm THK. ALUM. PLATE		1

○ ALUM. EXTRUSION

ITEM	FAB. DWG NO.	LENGTH (mm)	QTY
1	X85721-04G	3120	1
2	X85722-02G	3120	1
3	X85757-01-03G	778.5	1
4	X85757-01-03G	778.5	1
5	X85757-03-01G	756	1
6	X85757-03-01G	756	1
7	X85745-01L-02G	721.5	1
8	X85745-01R-02G	721.5	1
9	X85748-01LG	689	1
10	X85748-01RG	689	1
11	X85730-05-01G	657.5	1
12	X85731-10G	657.5	1
13	X85735-02RG	657.5	1
14	X85734-03R-01G	657.5	1
15	X85743-01-01G	657.5	2
16	X85742-01-01G	657.5	1
17	X85461-01L	200	1
18	X85461-01R	200	1
19	X85751-01	50	11
20	X85752-01	250	1
21	-	-	-
22	X85476-01G	234	2
23	X85784-01-09G	657.5	1
24	X85738-01-09S	651.5	1
25	(窗玉)CW-SH03RG		1
26			

VIEW C

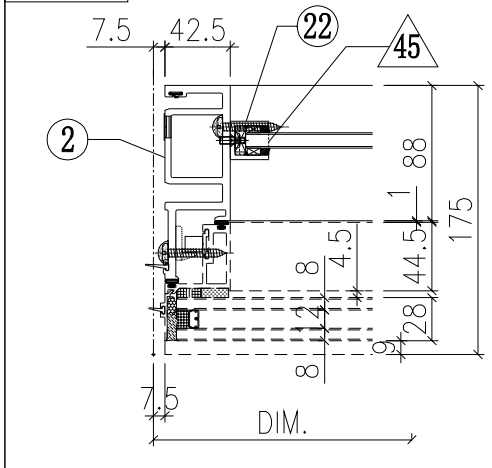

VIEW D

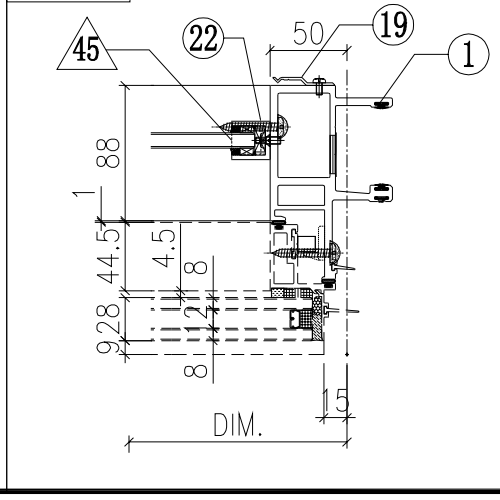

G-66B

美特鋁質有限公司
MIDI Aluminium Fabricator Ltd.

修改	A			採用	工廠	✓	地盤		
日期	25/11			材料颜色	Dark Grey				

工程號	J851	類別		物料號	-		
地盘	青衣190	制圖	W.E.X	2020-05-26	圖號	GSLb-685H1-b1c2S	
图纸名称	单元组装图	復核	-	-	數量	-	
材料	-	批准	-	-	單件重量	-	(KW)

VIEW G

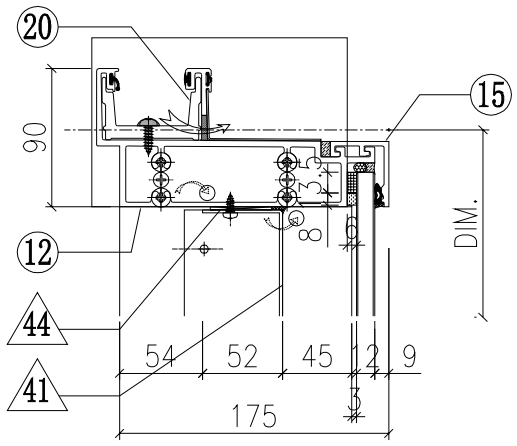

VIEW E

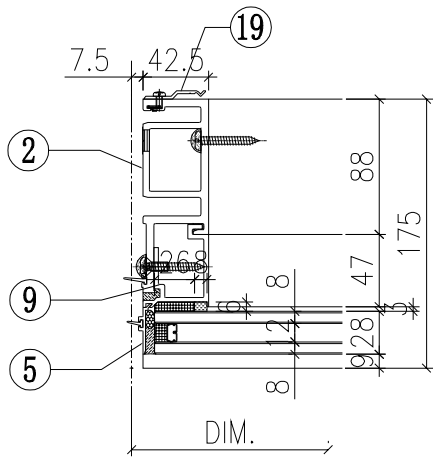

VIEW F

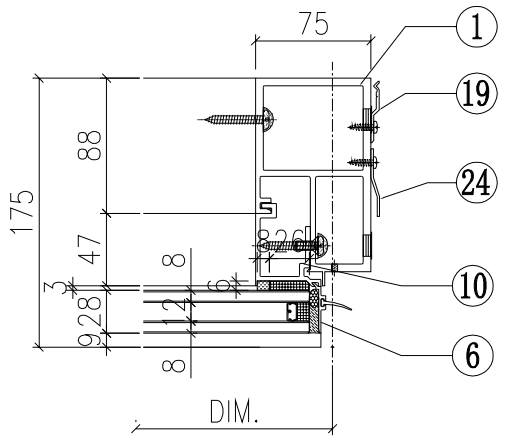

VIEW H

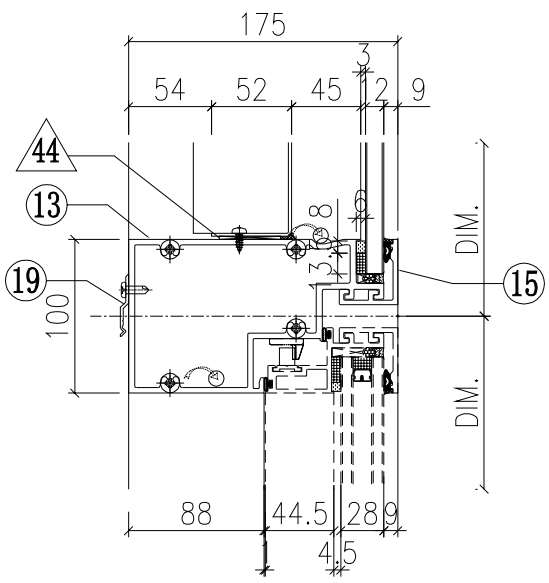

VIEW K

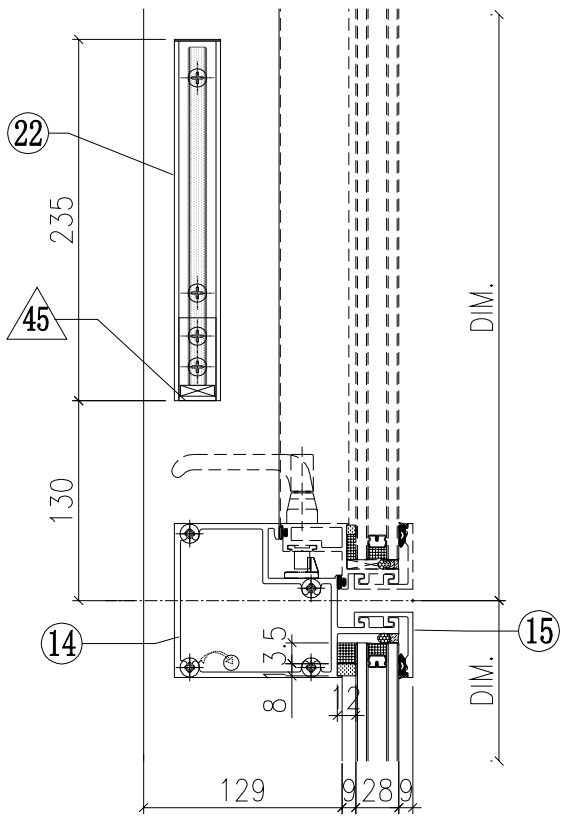

VIEW L

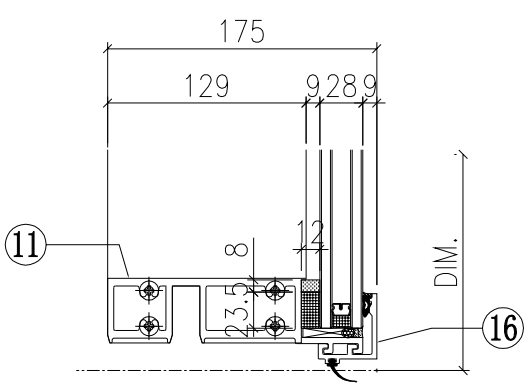

◇ OTHERS (ALUM. & G.M.S. PARTS)

ITEM	FAB. DWG NO.	LENGTH (mm)	QTY
41	BP-05-04G 581 x776 (BACK PANEL)		1
42	AP-01G 3mm THK. ALUM. PLATE		1
43	AP-02 3mm THK. ALUM. PLATE		2
44			
45	AA-03G 3mm THK. ALUM. ANGLE	21	2
46	AP-03-16 1.5mm THK. ALUM. PLATE		1

依據EI/2681 C版修改，
原尺寸756，修改為689

○ ALUM. EXTRUSION

ITEM	FAB. DWG NO.	LENGTH (mm)	QTY
1	X85726-05RG	3120	1
2	X85722-03G	3120	1
3	X85757-01-01G	836	1
4	X85757-02-01G	836	1
5	X85757-03-01G	756	1
6	X85757-04-01G	756	1
7	X85745-01L-01G	779	1
8	X85745-01R-01G	779	1
9	X85748-01LG	689	1
10	X85748-01RG	689	1
11	X85730-01R-05G	670	1
12	X85731-01R-02G	702.5	1
13	X85733-04R-01G	670	1
14	X85734-04R-01G	670	1
15	X85743-01-16G	670	3
16	X85742-01-16G	670	1
17	X85461-01L	200	1
18	X85461-01R	200	1
19	X85751-01	50	19
20	X85752-02R	200	1
21			
22	X85476-01G	234	2
23	(窗玉)CW-SH10LG		1
24	X85751-03A	3020	1
25			
26			
27			

VIEW C

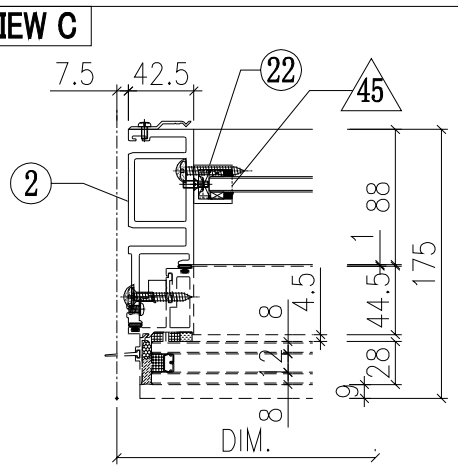

VIEW D

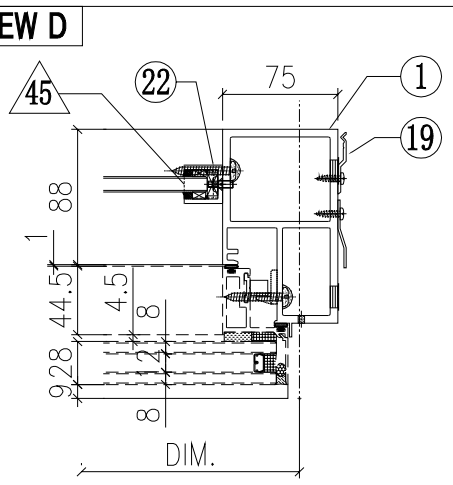

G-67B

美特鋁質有限公司
MIDI Aluminium Fabricator Ltd.

修改	A			採用	工廠		地盤	✓	
日期	25/11			材料颜色	Dark Grey				

工程號	J851	類別		物料號	-		
地盘	青衣190	制圖	W.E.X	2020-04-16	圖號	GSLm-672.5H1-b1	
图纸名称	单元组装图	復核	-	-	數量	-	
材料	-	批准	-	-	單件重量	-	(KW)

VIEW G

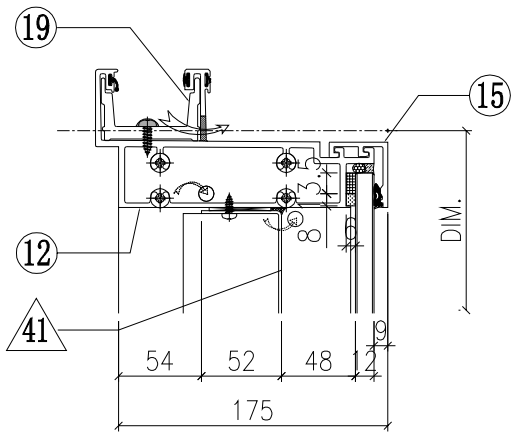

VIEW E

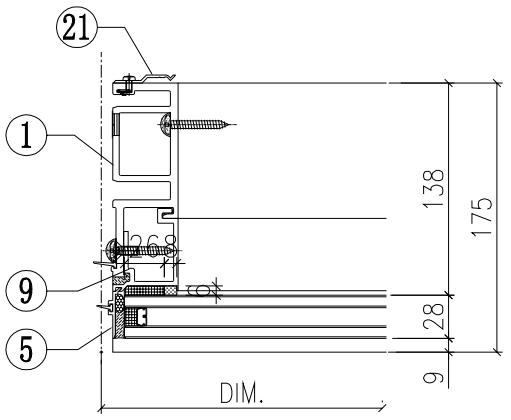

VIEW F

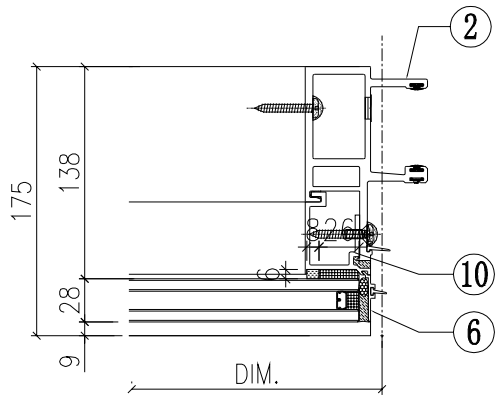

VIEW H

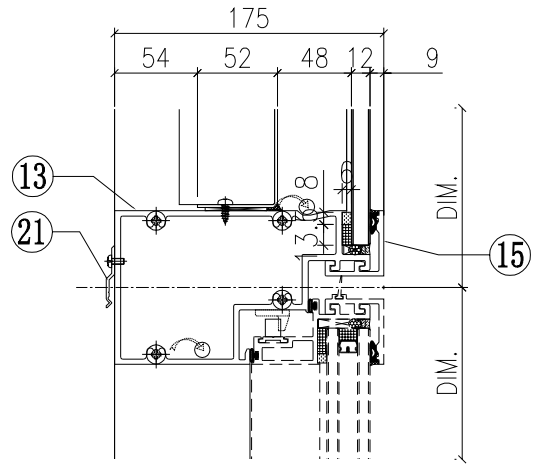

VIEW K

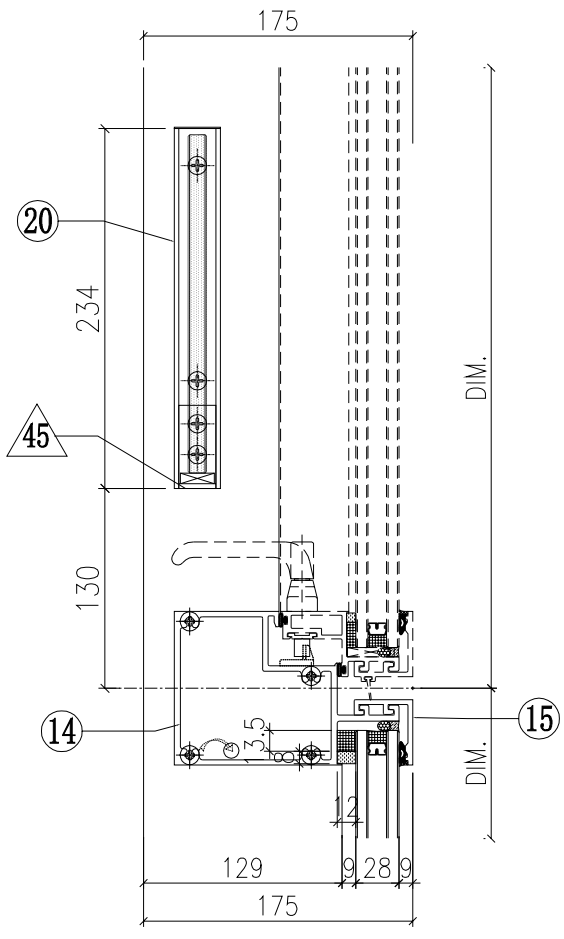

VIEW L

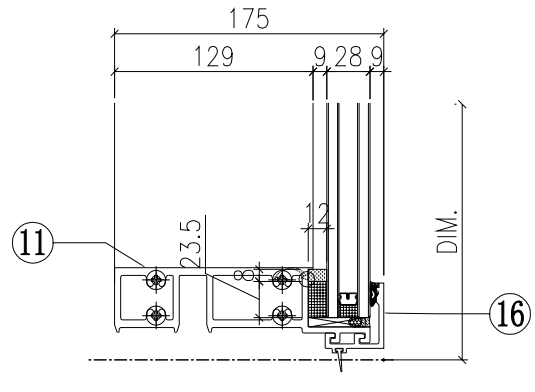

◇ OTHERS (ALUM. & G.M.S. PARTS)

ITEM	FAB. DWG NO.	LENGTH (mm)	QTY
41	BP-01-03G		1
	568.5 x 776 (BACK PANEL)		
42			
43			
44			
45	AA-P03G	21	2
	3mm THK. ALUM. ANGLE		
46	AP-P03-16		1
	1.5mm THK. ALUM. PLATE		

依據EI/2681 C版修改，
原尺寸756，修改為689

○ ALUM. EXTRUSION

ITEM	FAB. DWG NO.	LENGTH (mm)	QTY
1	X85722-03G	3120	1
2	X85721-01G	3120	1
3	X85757-01-01G	836	1
4	X85757-01-01G	836	1
5	X85757-03-01G	756	1
6	X85757-03-01G	756	1
7	X85745-01L-01G	779	1
8	X85745-01R-01G	779	1
9	X85748-01LG	689	1
10	X85748-01RG	689	1
11	X85730-05-01G	657.5	1
12	X85731-10G	657.5	1
13	X85733-08L-01G	657.5	1
14	X85734-03L-01G	657.5	1
15	X85743-01-01G	657.5	3
16	X85742-01-01G	657.5	1
17	X85461-01L	200	1
18	X85461-01R	200	1
19	X85752-01	250	1
20	X85476-01G	234	2
21	X85751-01	50	11
22			
23	(窗玉)CW-SH11LG		1
24			
25			
26			

G-68B

美特鋁質有限公司
MIDI Aluminium Fabricator Ltd.

修改	A			採用	工廠	✓	地盤		
日期	25/11			材料颜色	Dark Grey				

工程號	J851	類別		物料號	-		
地盘	青衣190	制圖	W.E.X	2020-05-26	圖號	GSLm-672.5H2-b1	
图纸名称	单元组装图	復核	-	-	數量	-	
材料	-	批准	-	-	單件重量	-	(KW)

VIEW G

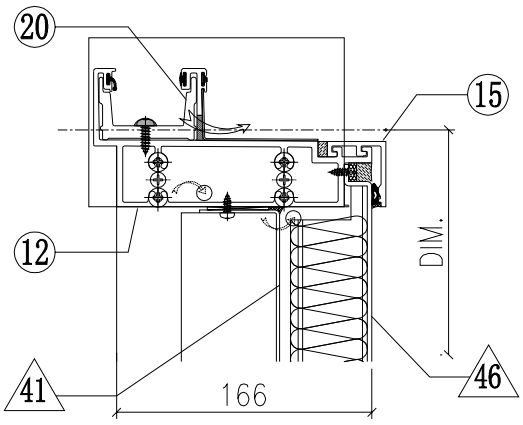

VIEW E

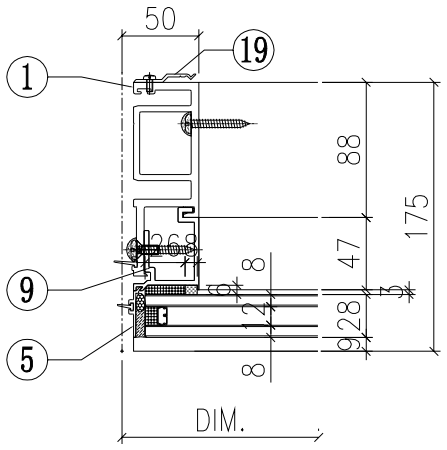

VIEW F

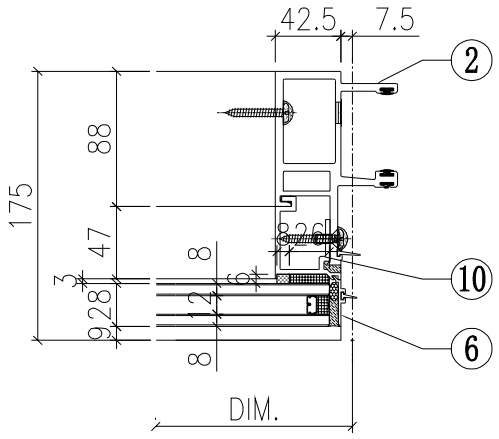

VIEW H

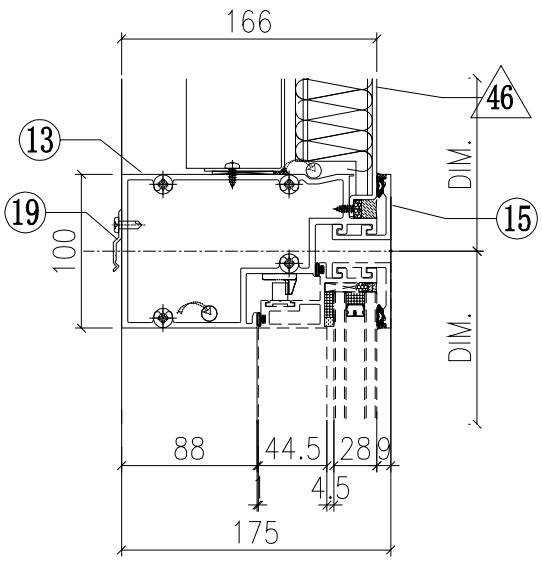

VIEW K

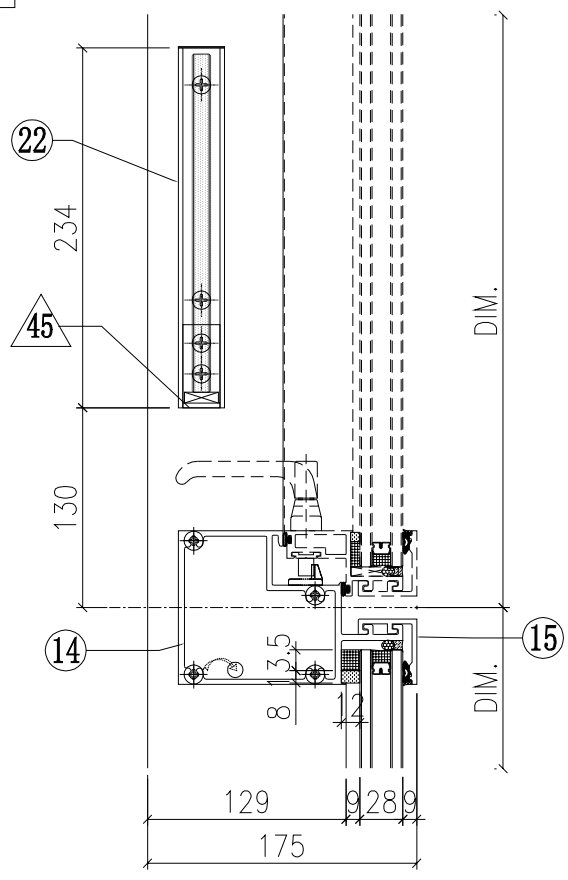

VIEW L

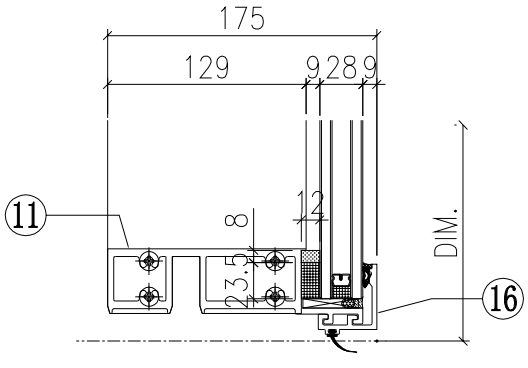

◇ OTHERS (ALUM. & G.M.S. PARTS)

ITEM	FAB. DWG NO.	LENGTH (mm)	QTY
41	BP-01-03C 568.5 x 776 (BACK PANEL)		1
42			
43			
44			
45	AA-03G 3mm THK. ALUM. ANGLE	21	2
46	AP-06-01S 657.5 x 813 (ALUM. CLADDING)		1
47	AA-01A 15x20x3mm THK. ALUM. ANGLE	760	2
48	AP-03-16 1.5mm THK. ALUM. PLATE		1

依據EI/2681 C版修改，
原尺寸756，修改為689

○ ALUM. EXTRUSION

ITEM	FAB. DWG NO.	LENGTH (mm)	QTY
1	X85722-03G	3120	1
2	X85721-01G	3120	1
3			
4			
5	X85757-03-01G	756	1
6	X85757-03-01G	756	1
7	X85748-02LG	779	1
8	X85748-02RG	779	1
9	X85748-01LG	689	1
10	X85748-01RG	689	1
11	X85730-05-01G	657.5	1
12	X85731-11G	657.5	1
13	X85733-05LG	657.5	1
14	X85734-03L-01G	657.5	1
15	X85743-01-01G	657.5	3
15a	-	-	-
16	X85742-01-01G	657.5	1
17	X85461-01L	200	1
18	X85461-01R	200	1
19	X85751-01	50	11
20	X85752-01	250	1
21	-	-	-
22	X85476-01G	234	2
23	(窗玉)CW-SH11LG		1
24			
25			
26			
27			
28			
29			
30			

G-69B

美特鋁質有限公司
MIDI Aluminium Fabricator Ltd.

修改	A			採用	工廠	✓	地盤		
日期	25/11			材料颜色	Dark Grey				

工程號	J851	類別		物料號	-		
地盘	青衣190	制圖	W.E.X	2020-05-26	圖號	GSLg-817.5H1-c1	
图纸名称	单元组装图	復核	-	-	數量	-	
材料	-	批准	-	-	單件重量	-	(KW)

VIEW G

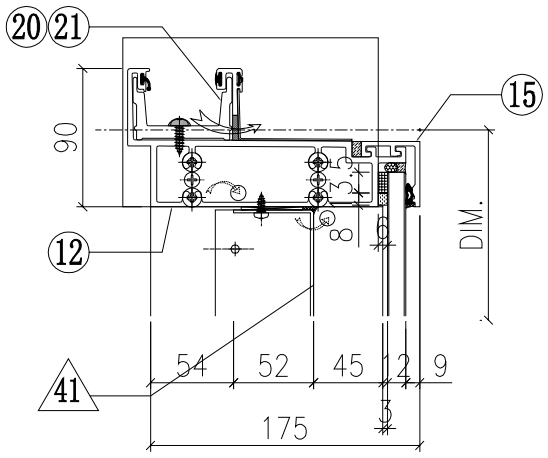

VIEW E

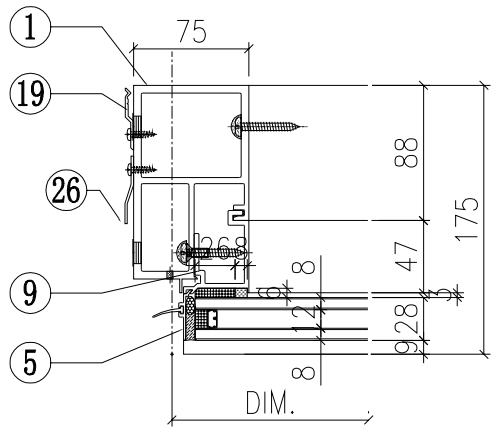

VIEW F

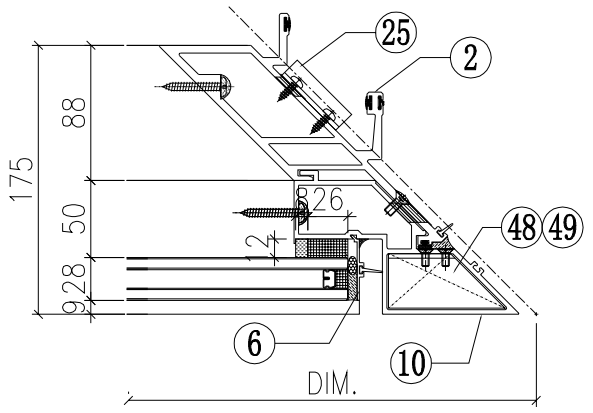

VIEW H

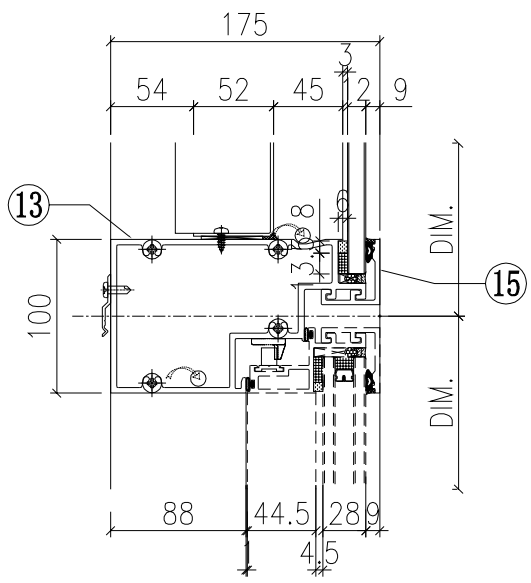

VIEW K

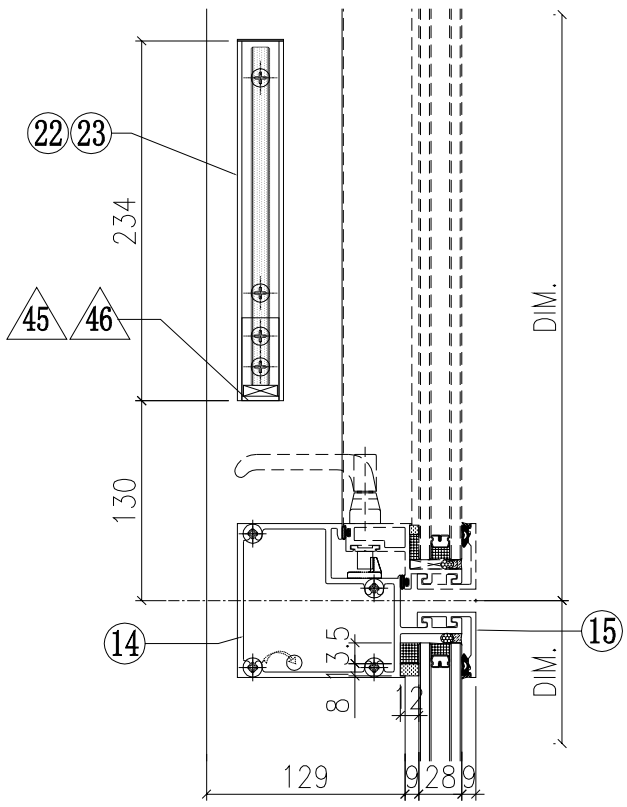

VIEW L

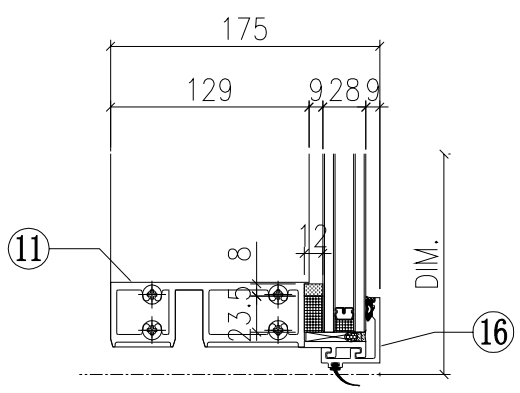

VIEW C

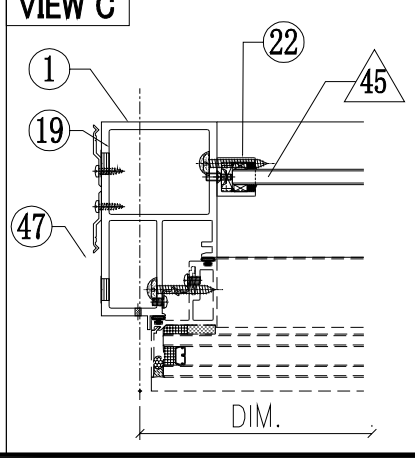

◇ OTHERS (ALUM. & G.M.S. PARTS)

ITEM	FAB. DWG NO.	LENGTH (mm)	QTY
41	BP-02-01G 606 x776 (BACK PANEL)		1
42	AP-01G 3mm THK. ALUM. PLATE		1
43	AP-02 3mm THK. ALUM. PLATE		2
44	- -		-
45	AA-03G 3mm THK. ALUM. ANGLE	21	1
46	AA-04RG 3mm THK. ALUM. ANGLE	21	1
47	AP-08 3mm THK. ALUM. PLATE	50	6
48	AA-02LG 3mm THK. ALUM. ANGLE		3
49	AA-02RG 3mm THK. ALUM. ANGLE		3
50	AP-03-16 1.5mm THK. ALUM. PLATE		1

依據EI/2681 C版修改，
原尺寸756，修改為689

◯ ALUM. EXTRUSION

ITEM	FAB. DWG NO.	LENGTH (mm)	QTY
1	X85726-01LG	3120	1
2	X85723-01G	3120	1
3	X85757-02-01G	836	1
4	X85756-02-01G	836	1
5	X85757-04-01G	756	1
6	X85756-04-02G	756	1
7	X85745-01L-01G	779	1
8	X85744-01G	779	1
9	X85748-01LG	689	1
10	X85727-05RG	3135	1
10a			
10b	X85728-01RG	1570	1
11	X85730-03RG	695	1
12	X85731-03RG	823	1
13	X85733-02RG	695	1
14	X85734-02RG	695	1
15	X85743-01-04G	695	3
16	X85742-01-04G	695	1
17	X85461-01L	200	1
18	X85749-01R	200	1
19	X85751-01	50	11
20	X85752-03R	250	1
21	X85752-02L	200	1
22	X85476-01G	234	1
23	X85758-01RG	234	1
24	(窗玉)CW-SH02LG		1
25	X85218-01	50	3
26	X85751-03A	3020	1

G-70B

美特鋁質有限公司
MIDI Aluminium Fabricator Ltd.

修改	A			採用	工廠	✓	地盤		
日期	25/11			材料颜色	Dark Grey				

工程號	J851	類別		物料號	-		
地盘	青衣190	制圖	W.E.X	2020-05-26	圖號	GSRj-817.5H1-c2	
图纸名称	单元组装图	復核	-	-	數量	-	
材料	-	批准	-	-	單件重量	-	(KW)

VIEW G

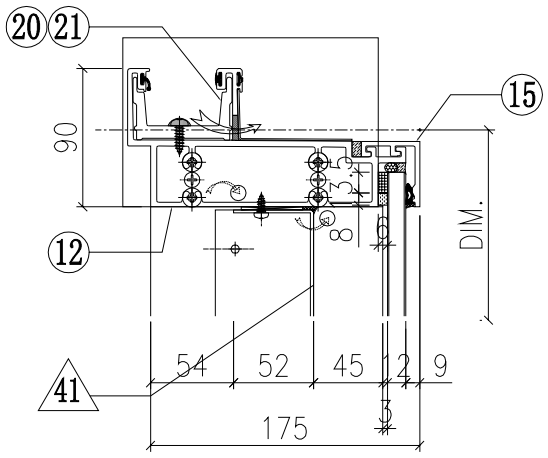

VIEW F

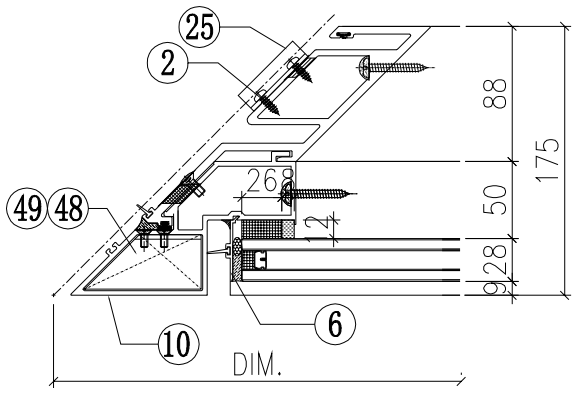

VIEW E

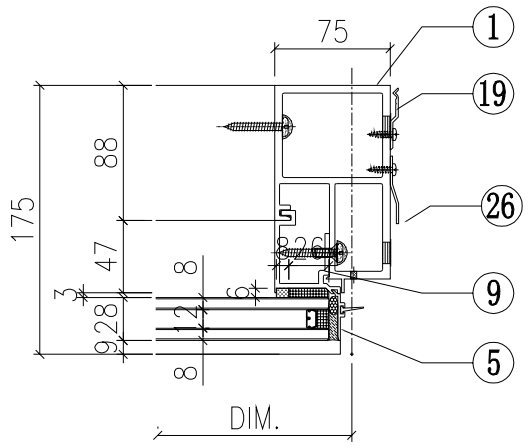

VIEW H

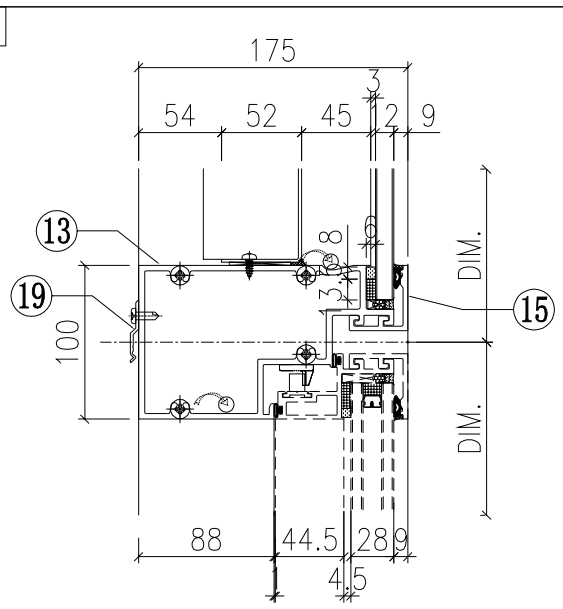

VIEW K

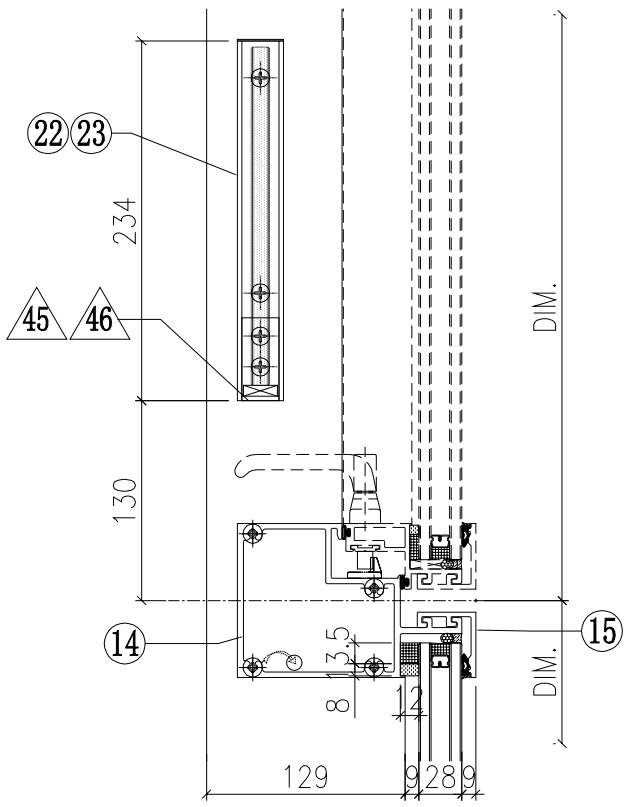

◇ OTHERS (ALUM. & G.M.S. PARTS)

ITEM	FAB. DWG NO.	LENGTH (mm)	QTY
41	BP-03-02G 606 x776 (BACK PANEL)		1
42	AP-01G 3mm THK. ALUM. PLATE		1
43	AP-02 3mm THK. ALUM. PLATE		2
44	- -		-
45	AA-03G 3mm THK. ALUM. ANGLE	21	1
46	AA-04LG 3mm THK. ALUM. ANGLE	21	1
47	AP-08 3mm THK. ALUM. PLATE	50	6
48	AA-02LG 3mm THK. ALUM. ANGLE		3
49	AA-02RG 3mm THK. ALUM. ANGLE		3
50	AP-03-16 1.5mm THK. ALUM. PLATE		1

依據EI/2681 C版修改，
原尺寸756，修改為689

○ ALUM. EXTRUSION

ITEM	FAB. DWG NO.	LENGTH (mm)	QTY
1	X85726-01RG	3120	1
2	X85724-03G	3120	1
3	X85757-02-01G	836	1
4	X85756-02-01G	836	1
5	X85757-04-01G	756	1
6	X85756-04-02G	756	1
7	X85745-01R-01G	779	1
8	X85744-01G	779	1
9	X85748-01RG	689	1
10	X85727-05LG	3135	1
10a			
10b	X85728-01LG	1570	1
11	X85730-03LG	695	1
12	X85731-03LG	823	1
13	X85733-02LG	695	1
14	X85734-02LG	695	1
15	X85743-01-04G	695	3
16	X85742-01-04G	695	1
17	X85461-01R	200	1
18	X85749-01L	200	1
19	X85751-01	50	11
20	X85752-03L	250	1
21	X85752-02R	200	1
22	X85476-01G	234	1
23	X85758-01LG	234	1
24	(窗玉)CW-SH02RG		1
25	X85218-01	50	3
26	X85751-03A	3020	1

VIEW L

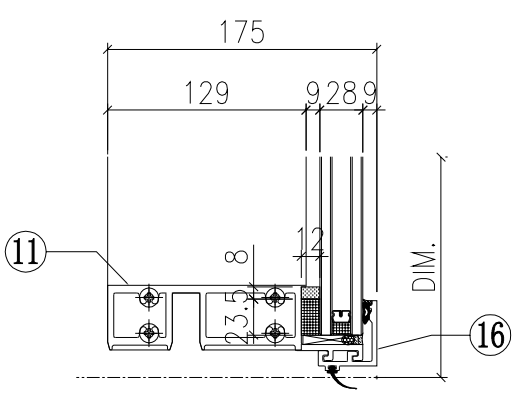

VIEW C

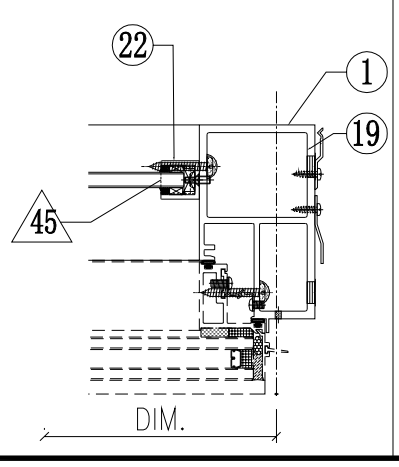

G-71B

美特鋁質有限公司 MIDI Aluminium Fabricator Ltd.				工程號	J851	類別		物料號	-		
				地盤	青衣190	制圖	W.E.X	2020.11.17	圖號	X85725-01L	
修改	A	B	採用工廠 ✓ 地盤 -	图纸名称	铝料加工图	復核	-	-	數量	-	
日期	15/10	25/11	材料顏色 -	材料	X85725	批准	-	-	單件重量	-	(KG)

依據EI2681C版修改邊企料去水避位

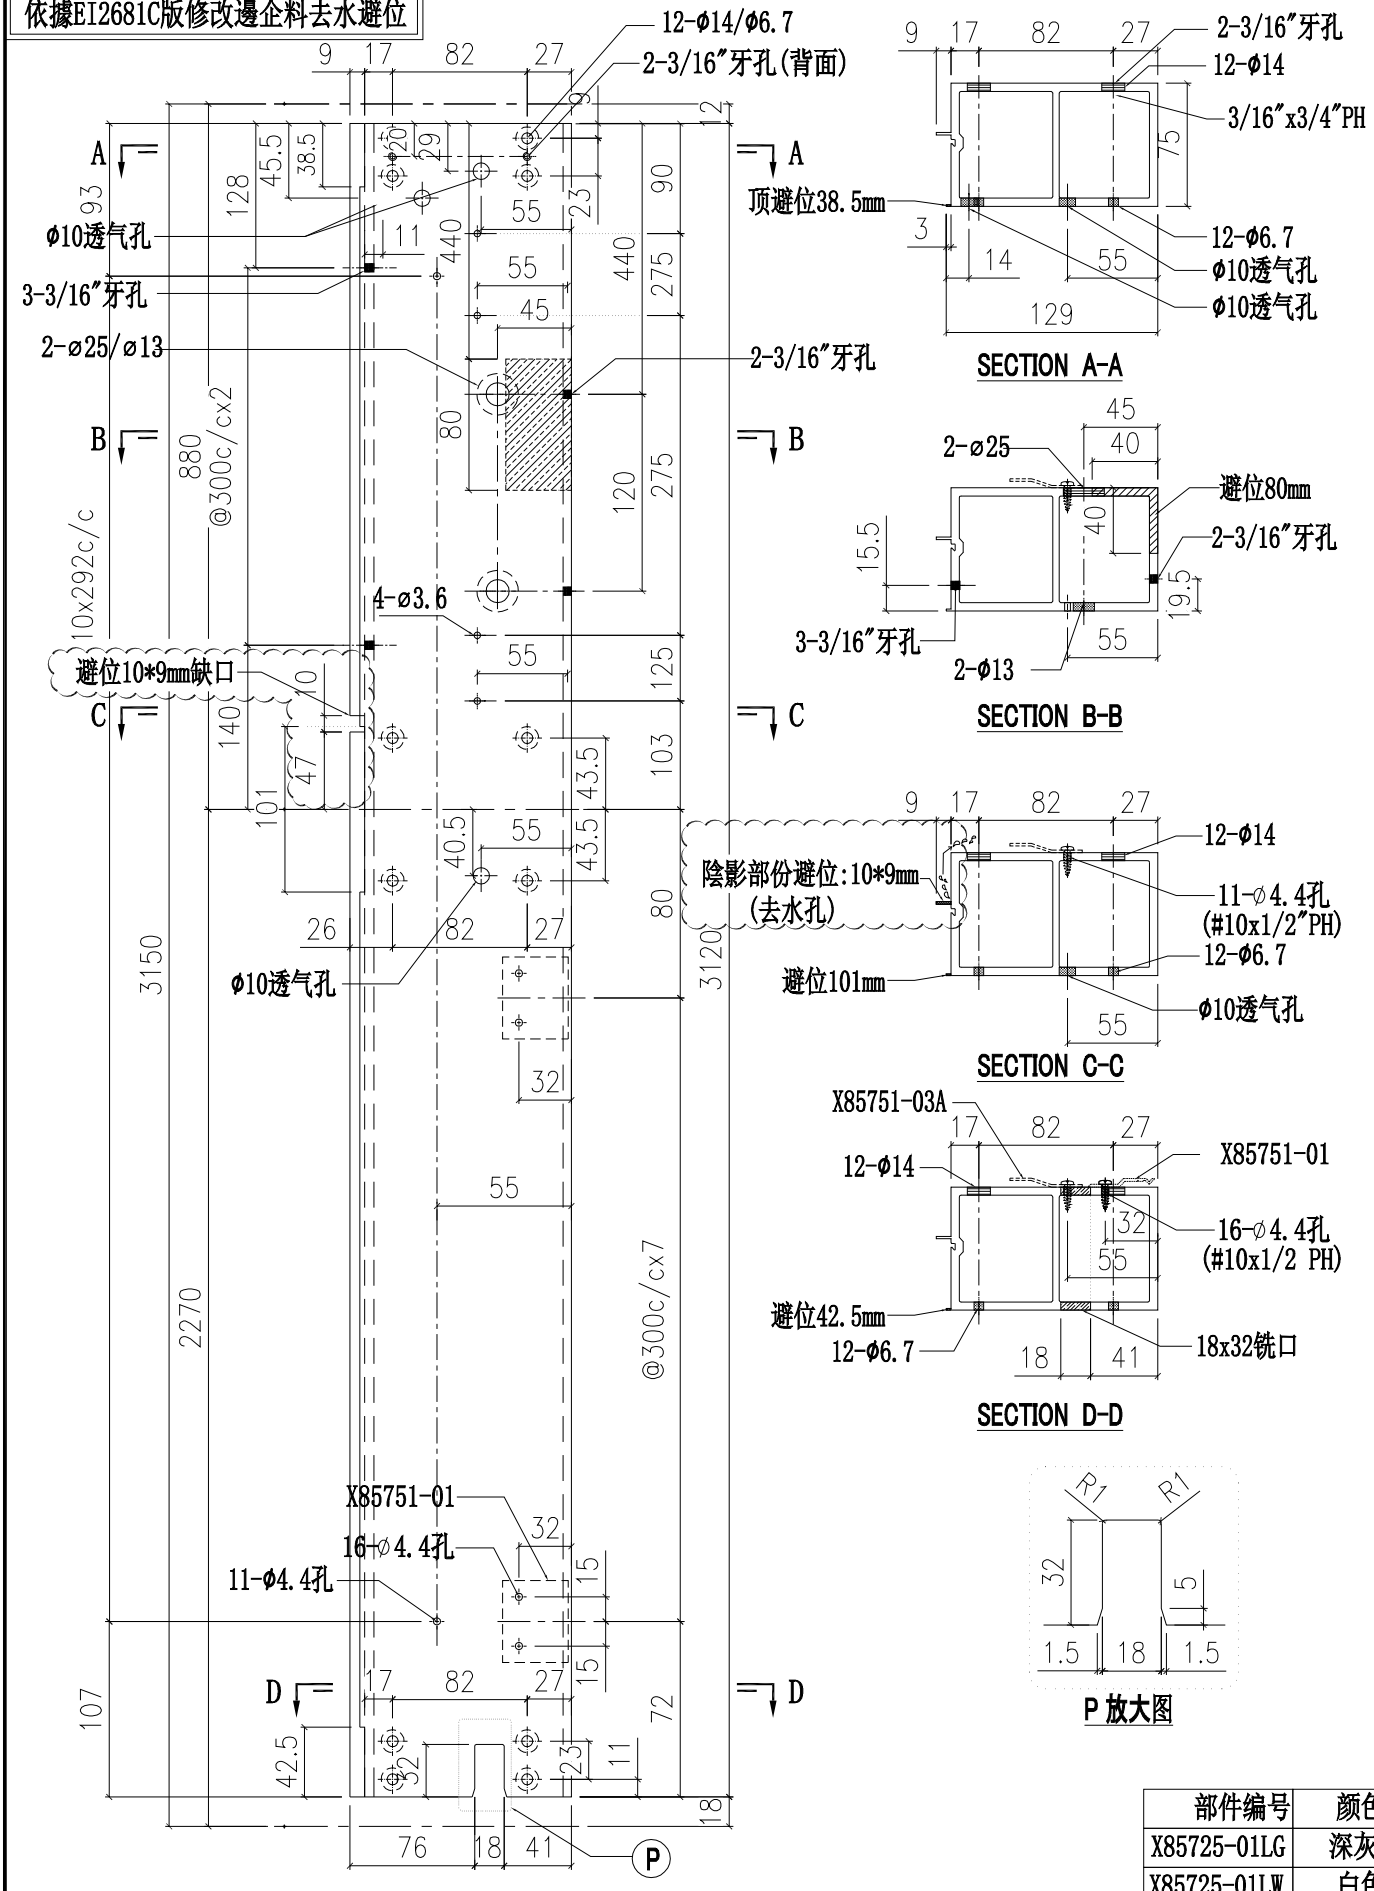

SECTION A-A

SECTION B-B

SECTION C-C

SECTION D-D

P 放大图

部件编号	颜色
X85725-01LG	深灰色
X85725-01LW	白色

美特鋁質有限公司 MIDI Aluminium Fabricator Ltd.									
工程號	J851	類別		物料號	-				
地盤	青衣190	制圖	W.E.X	2020.11.17	圖號	X85725-01R			
修改	A	B		採用工廠 ✓	地盤 -	图纸名称	铝料加工图	復核	-	-	數量	-		
日期	15/10	25/11		材料顏色 -		材料	X85725	批准	-	-	單件重量	-	(KG)	

依據EI2681C版修改邊企料去水避位

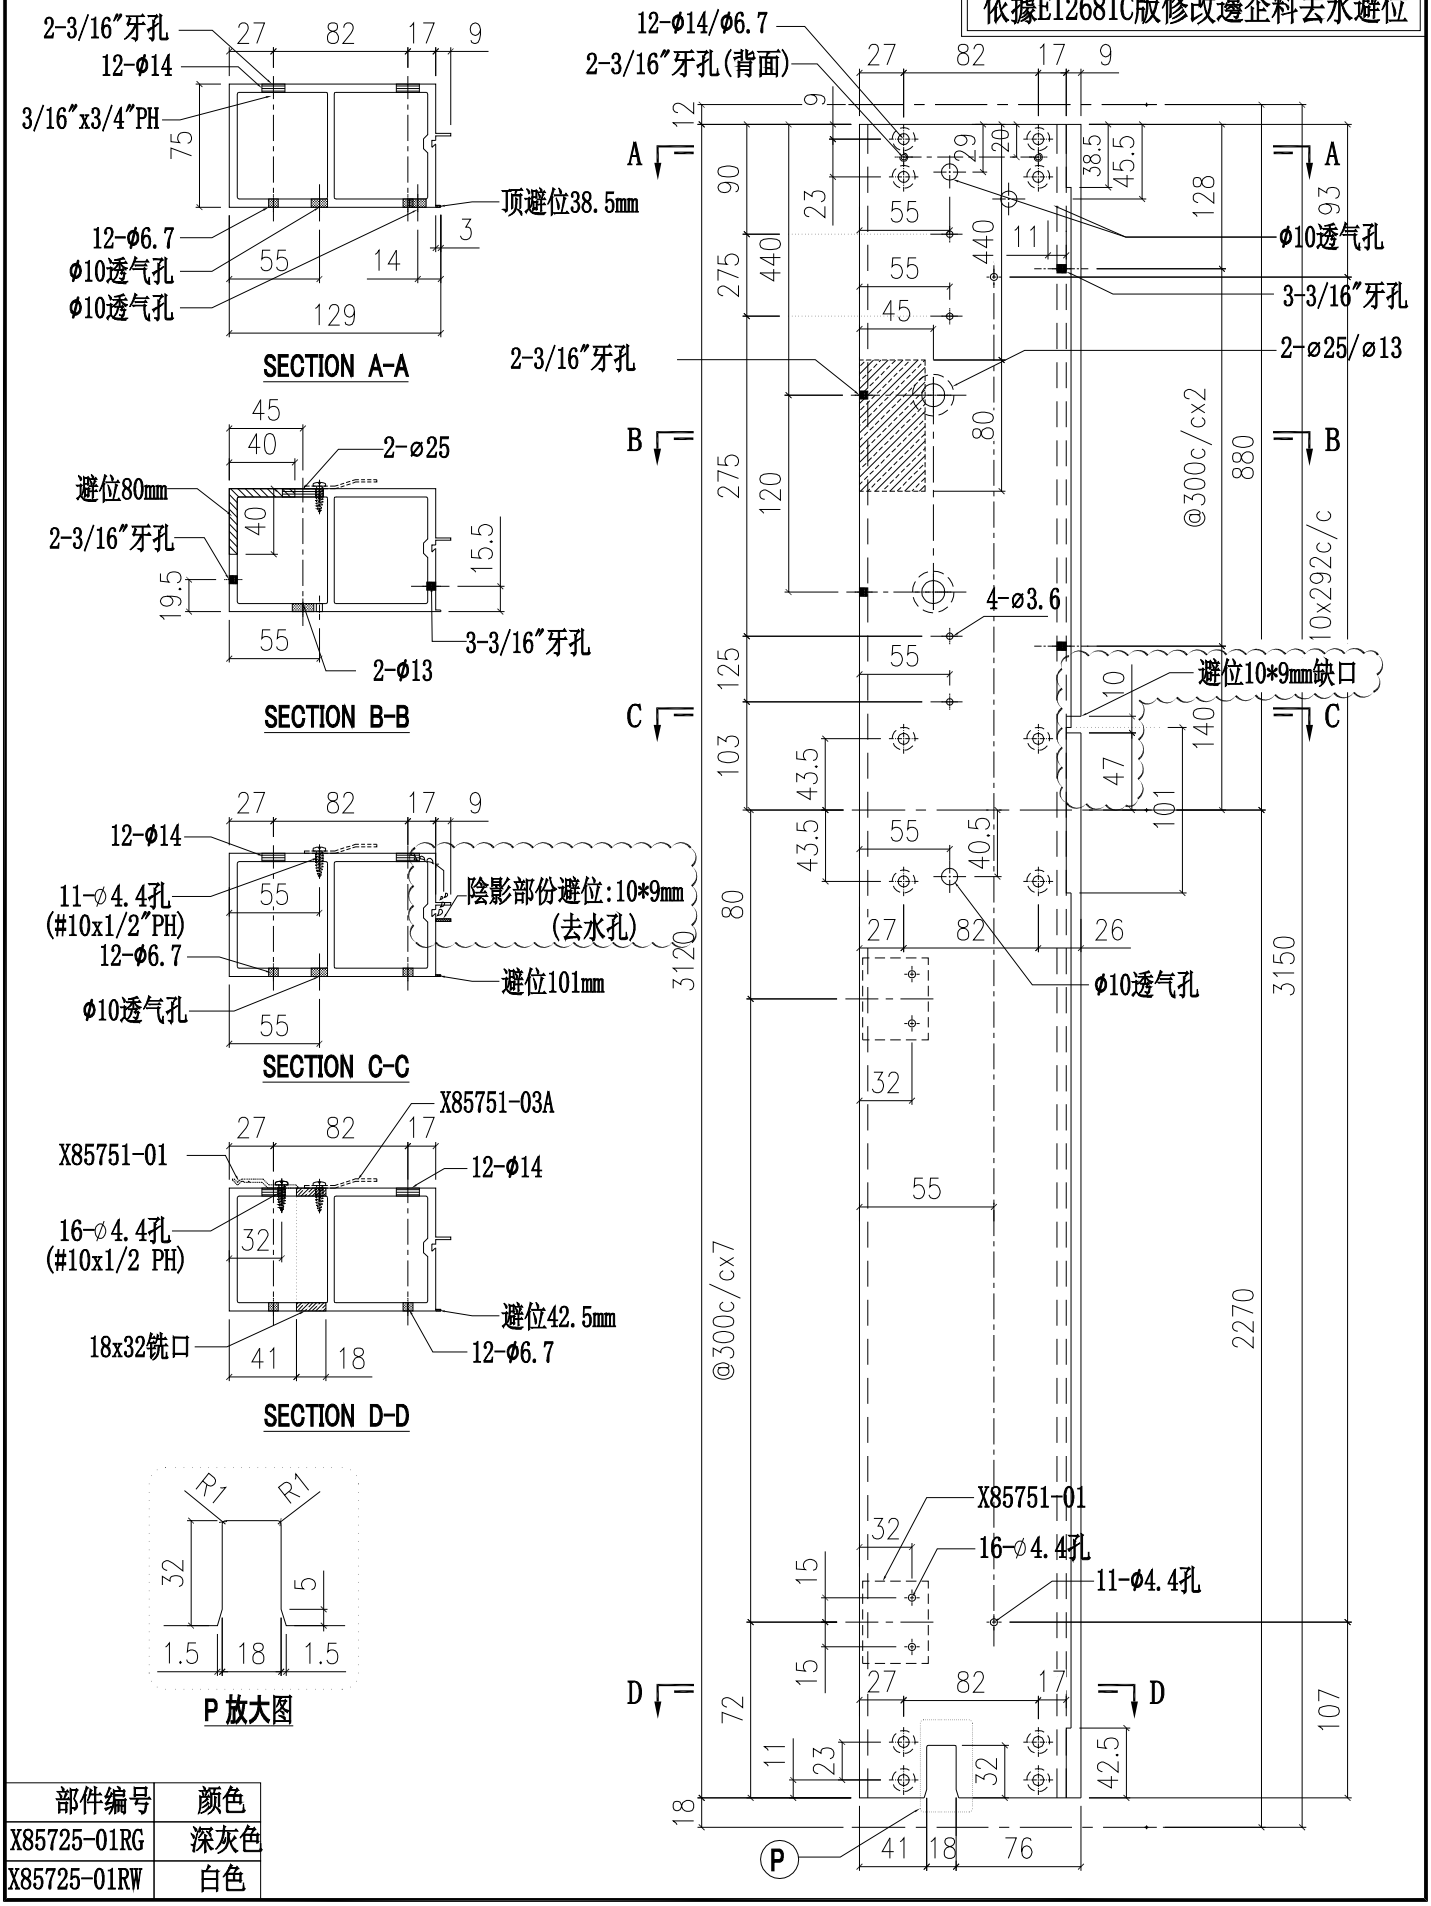

部件编号	颜色
X85725-01RG	深灰色
X85725-01RW	白色

美特鋁質有限公司 MIDI Aluminium Fabricator Ltd.				工程號	J851	類別		物料號	-		
				地盤	青衣190	制圖	W.E.X	2020.11.17	圖號	X85725-02L	
修改	A	B	採用工廠 ✓ 地盤 -	图纸名称	铝料加工图	復核	-	-	數量	-	
日期	15/10	25/11	材料顏色 -	材料	X85725	批准	-	-	單件重量	-	(KG)

依據EI2681C版修改邊企料去水避位

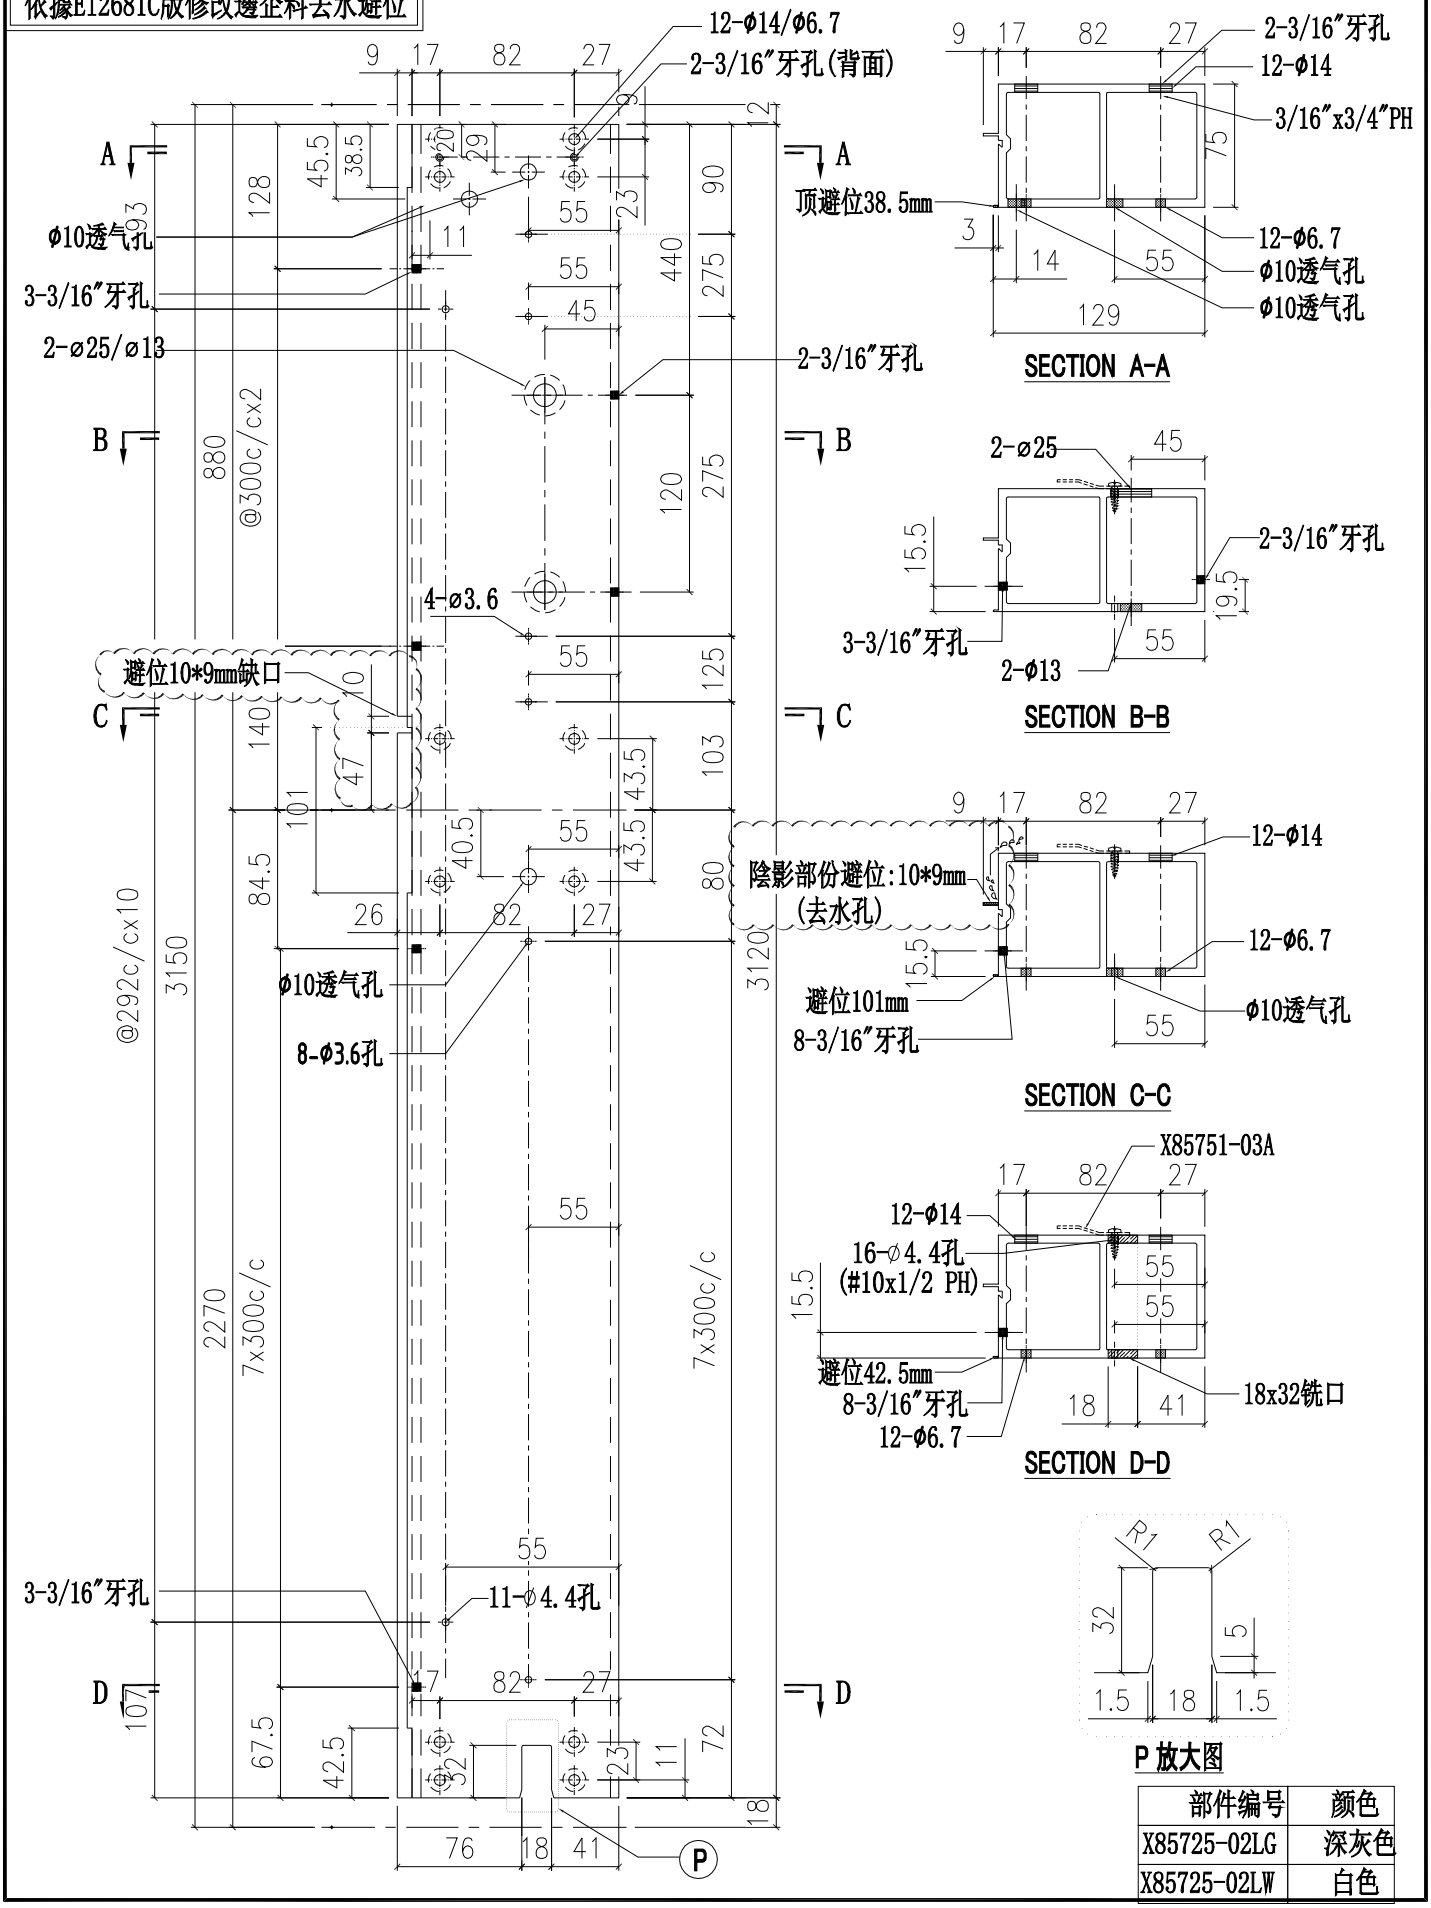

部件编号	颜色
X85725-02LG	深灰色
X85725-02LW	白色

美特鋁質有限公司 MIDI Aluminium Fabricator Ltd.				工程號	J851	類別		物料號	-		
				地盤	青衣190	制圖	W.E.X	2020.11.17	圖號	X85725-02R	
修改	A	B	採用工廠 ✓ 地盤 -	图纸名称	铝料加工图	復核	-	-	數量	-	
日期	15/10	25/11	材料顏色 -	材料	X85725	批准	-	-	單件重量	-	(KG)

依據EI2681C版修改邊企料去水避位

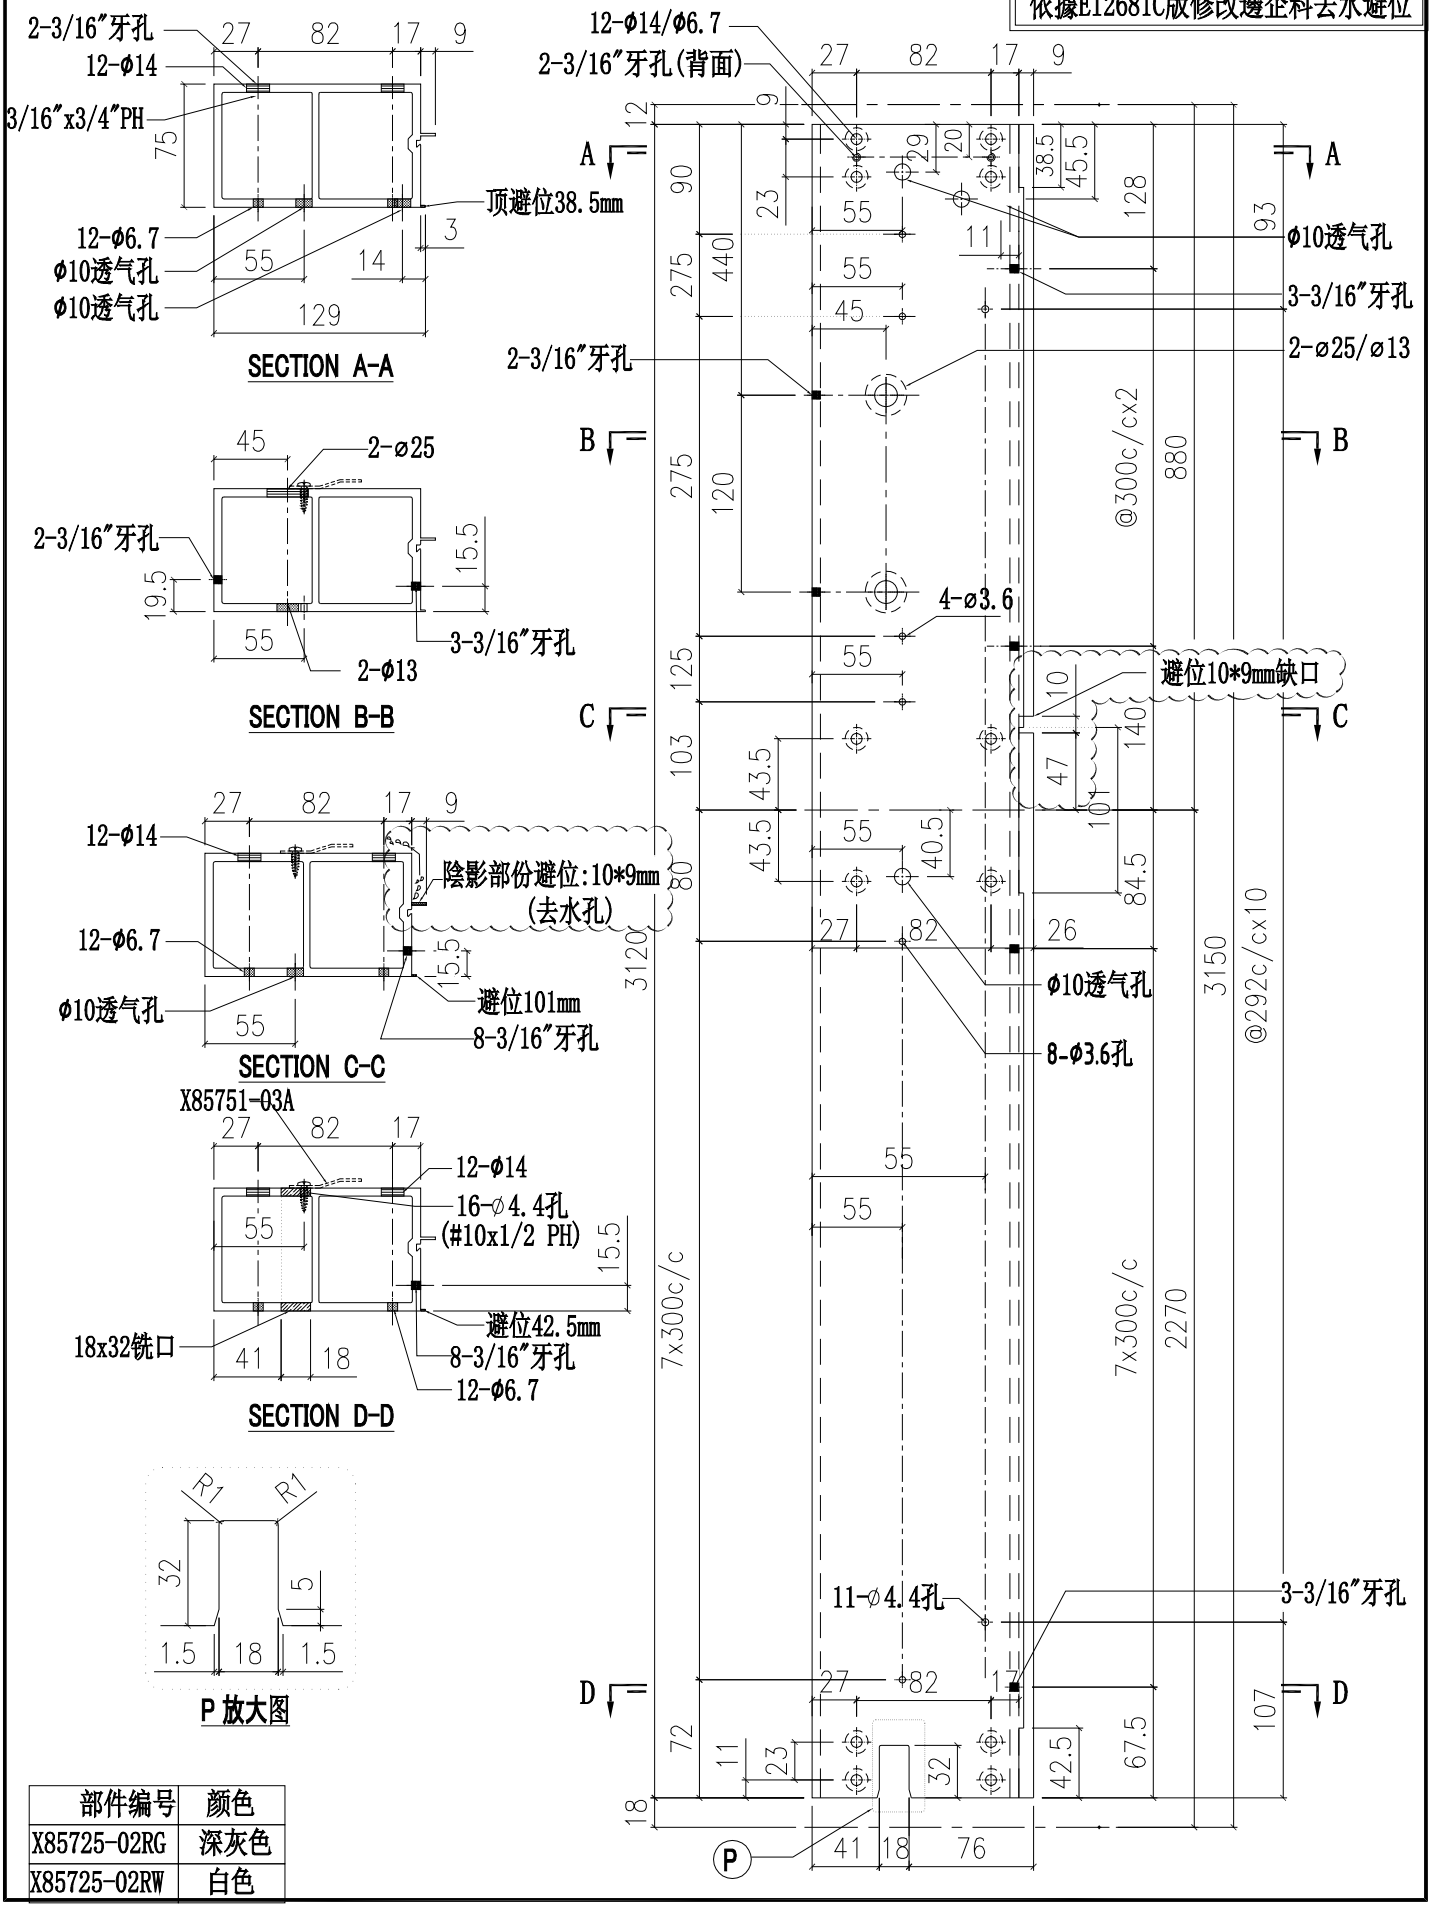

部件编号	颜色
X85725-02RG	深灰色
X85725-02RW	白色

美特鋁質有限公司 MIDI Aluminium Fabricator Ltd.										
工程號	J851	類別		物料號	-					
地盤	青衣190	制圖	W.E.X	2020.11.17	圖號	X85725-03L				
修改	A	B		採用工廠 ✓	地盤 -	图纸名称	铝料加工图	復核	-	-	數量	-
日期	15/10	25/11		材料顏色	-	材料	X85725	批准	-	-	單件重量	- (KG)

依據EI2681C版修改邊企料去水避位

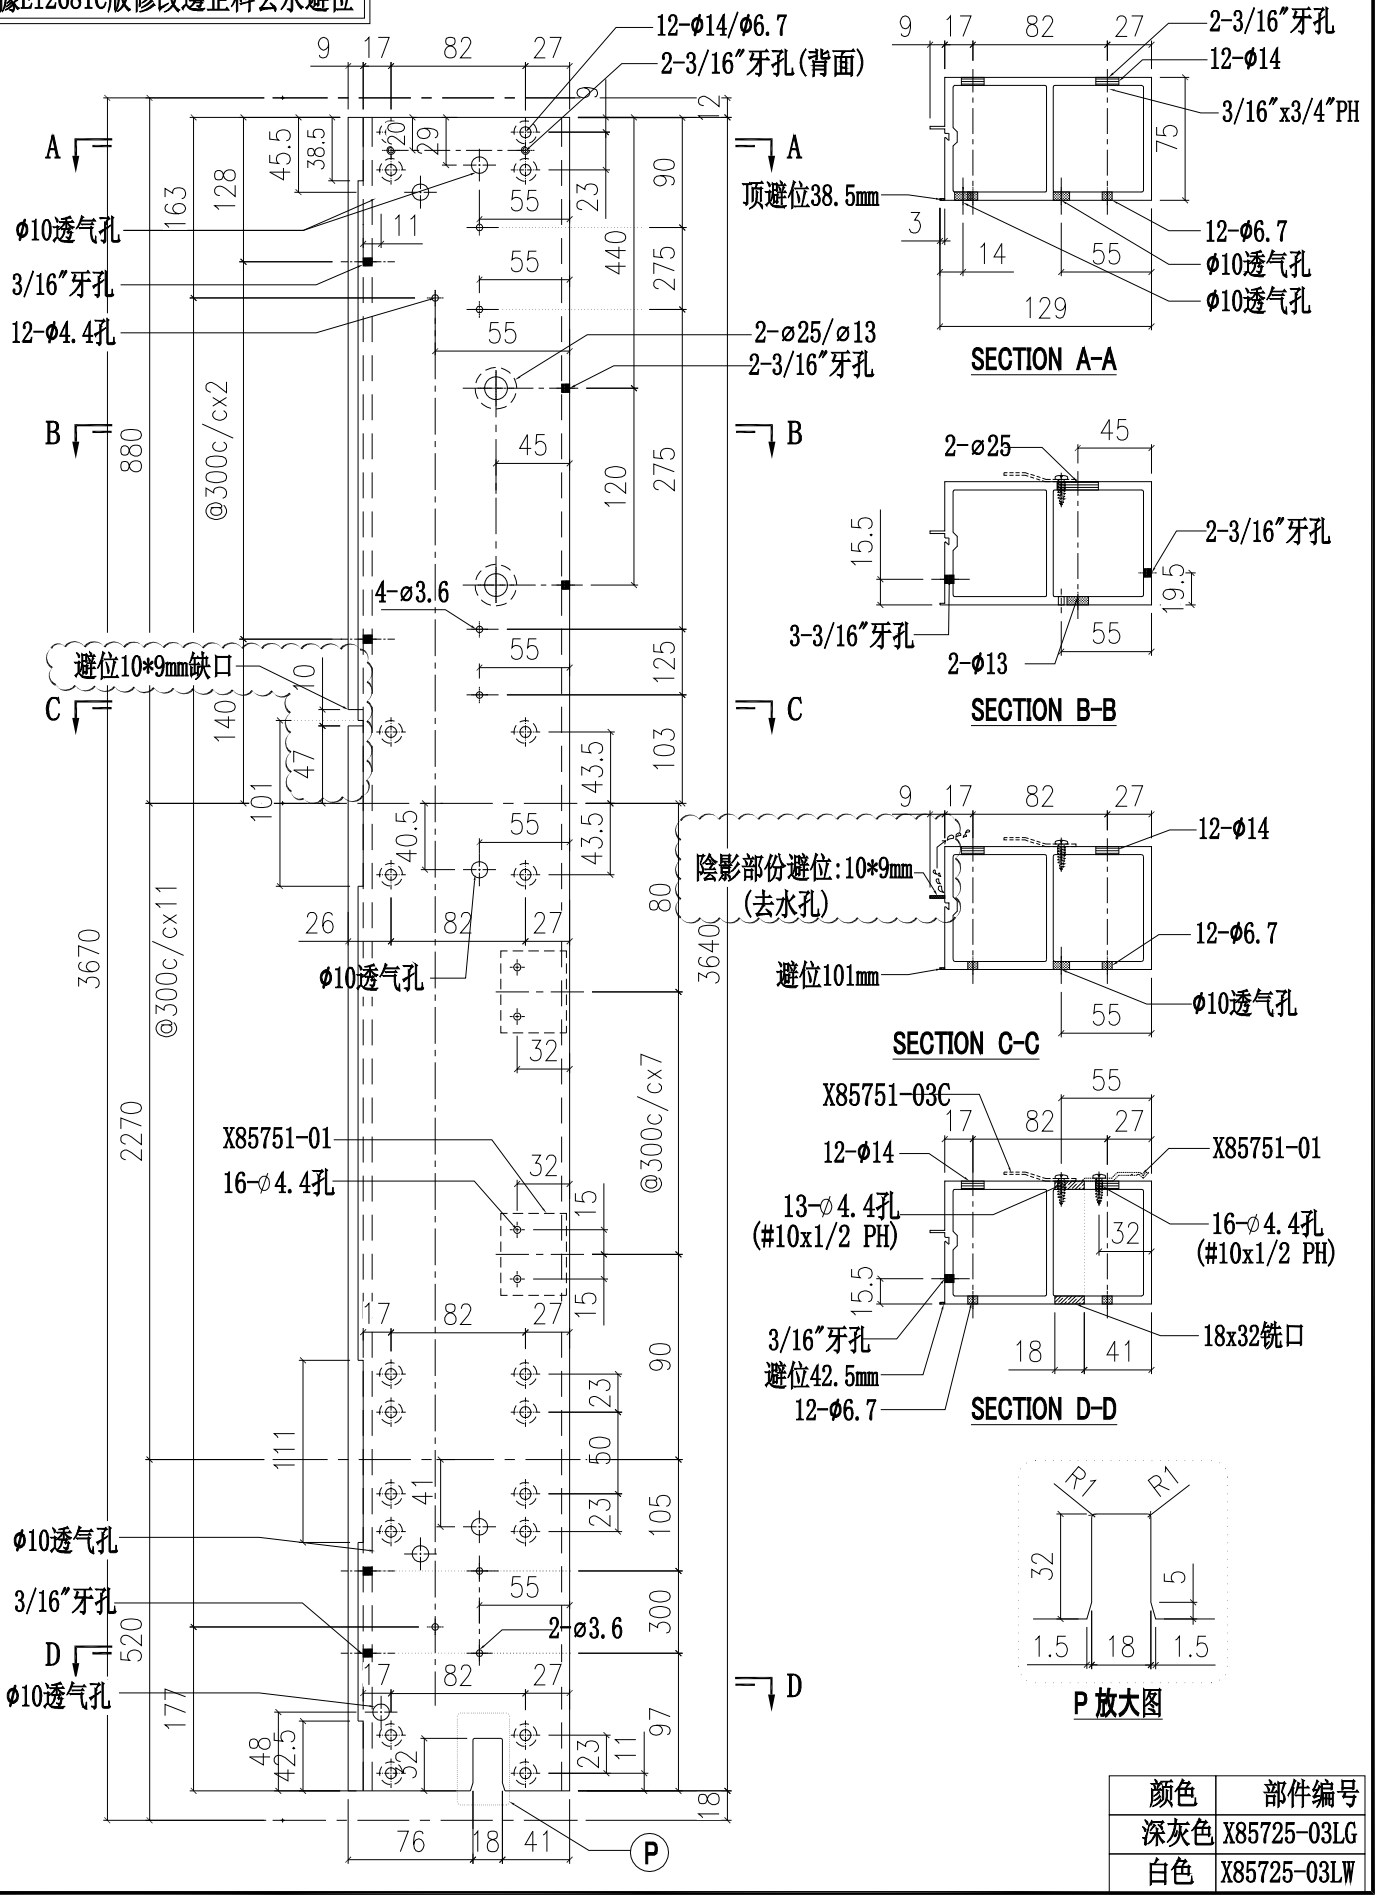

顏色	部件編号
深灰色	X85725-03LG
白色	X85725-03LW

美特鋁質有限公司 MIDI Aluminium Fabricator Ltd.				工程號	J851	類別		物料號	-		
				地盤	青衣190	制圖	W.E.X	2020.11.17	圖號	X85725-03R	
修改	A	B	採用工廠 ✓ 地盤 -	图纸名称	铝料加工图	復核	-	-	數量	-	
日期	15/10	25/11	材料顏色 -	材料	X85725	批准	-	-	單件重量	-	(KG)

依據EI2681C版修改邊企料去水避位

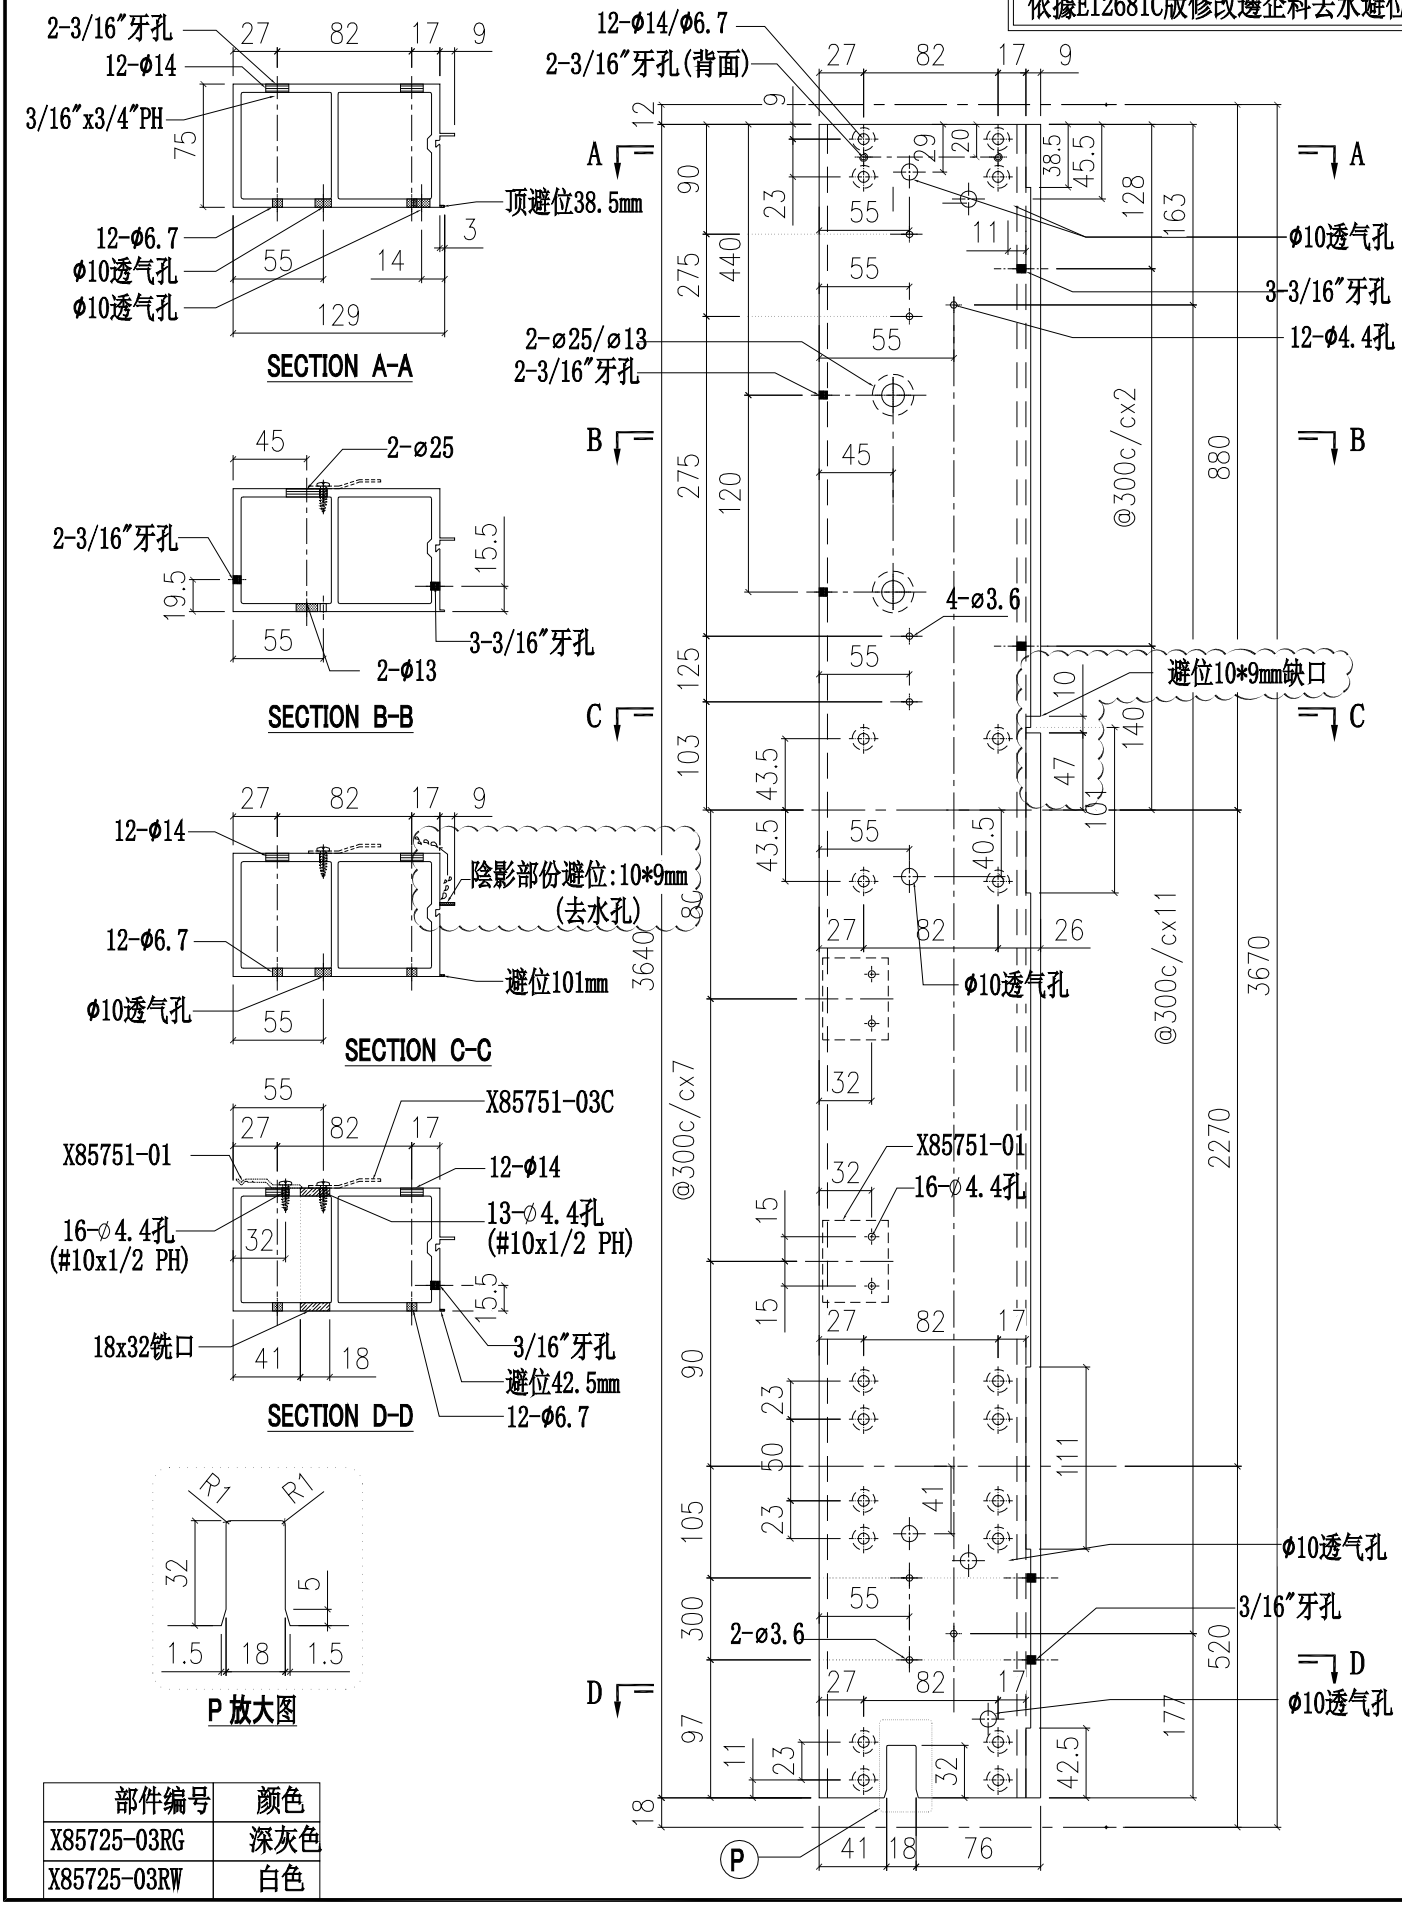

部件编号	颜色
X85725-03RG	深灰色
X85725-03RW	白色

美特鋁質有限公司 MIDI Aluminium Fabricator Ltd.										
工程號	J851	類別		物料號	-					
地盤	青衣190	制圖	W.E.X	2020.11.17	圖號	X85725-04L				
修改	A	B		採用工廠 ✓	地盤 -	图纸名称	铝料加工图	復核	-	-	數量	-
日期	15/10	25/11		材料顏色	-	材料	X85725	批准	-	-	單件重量	- (KG)

依據EI2681C版修改邊企料去水避位

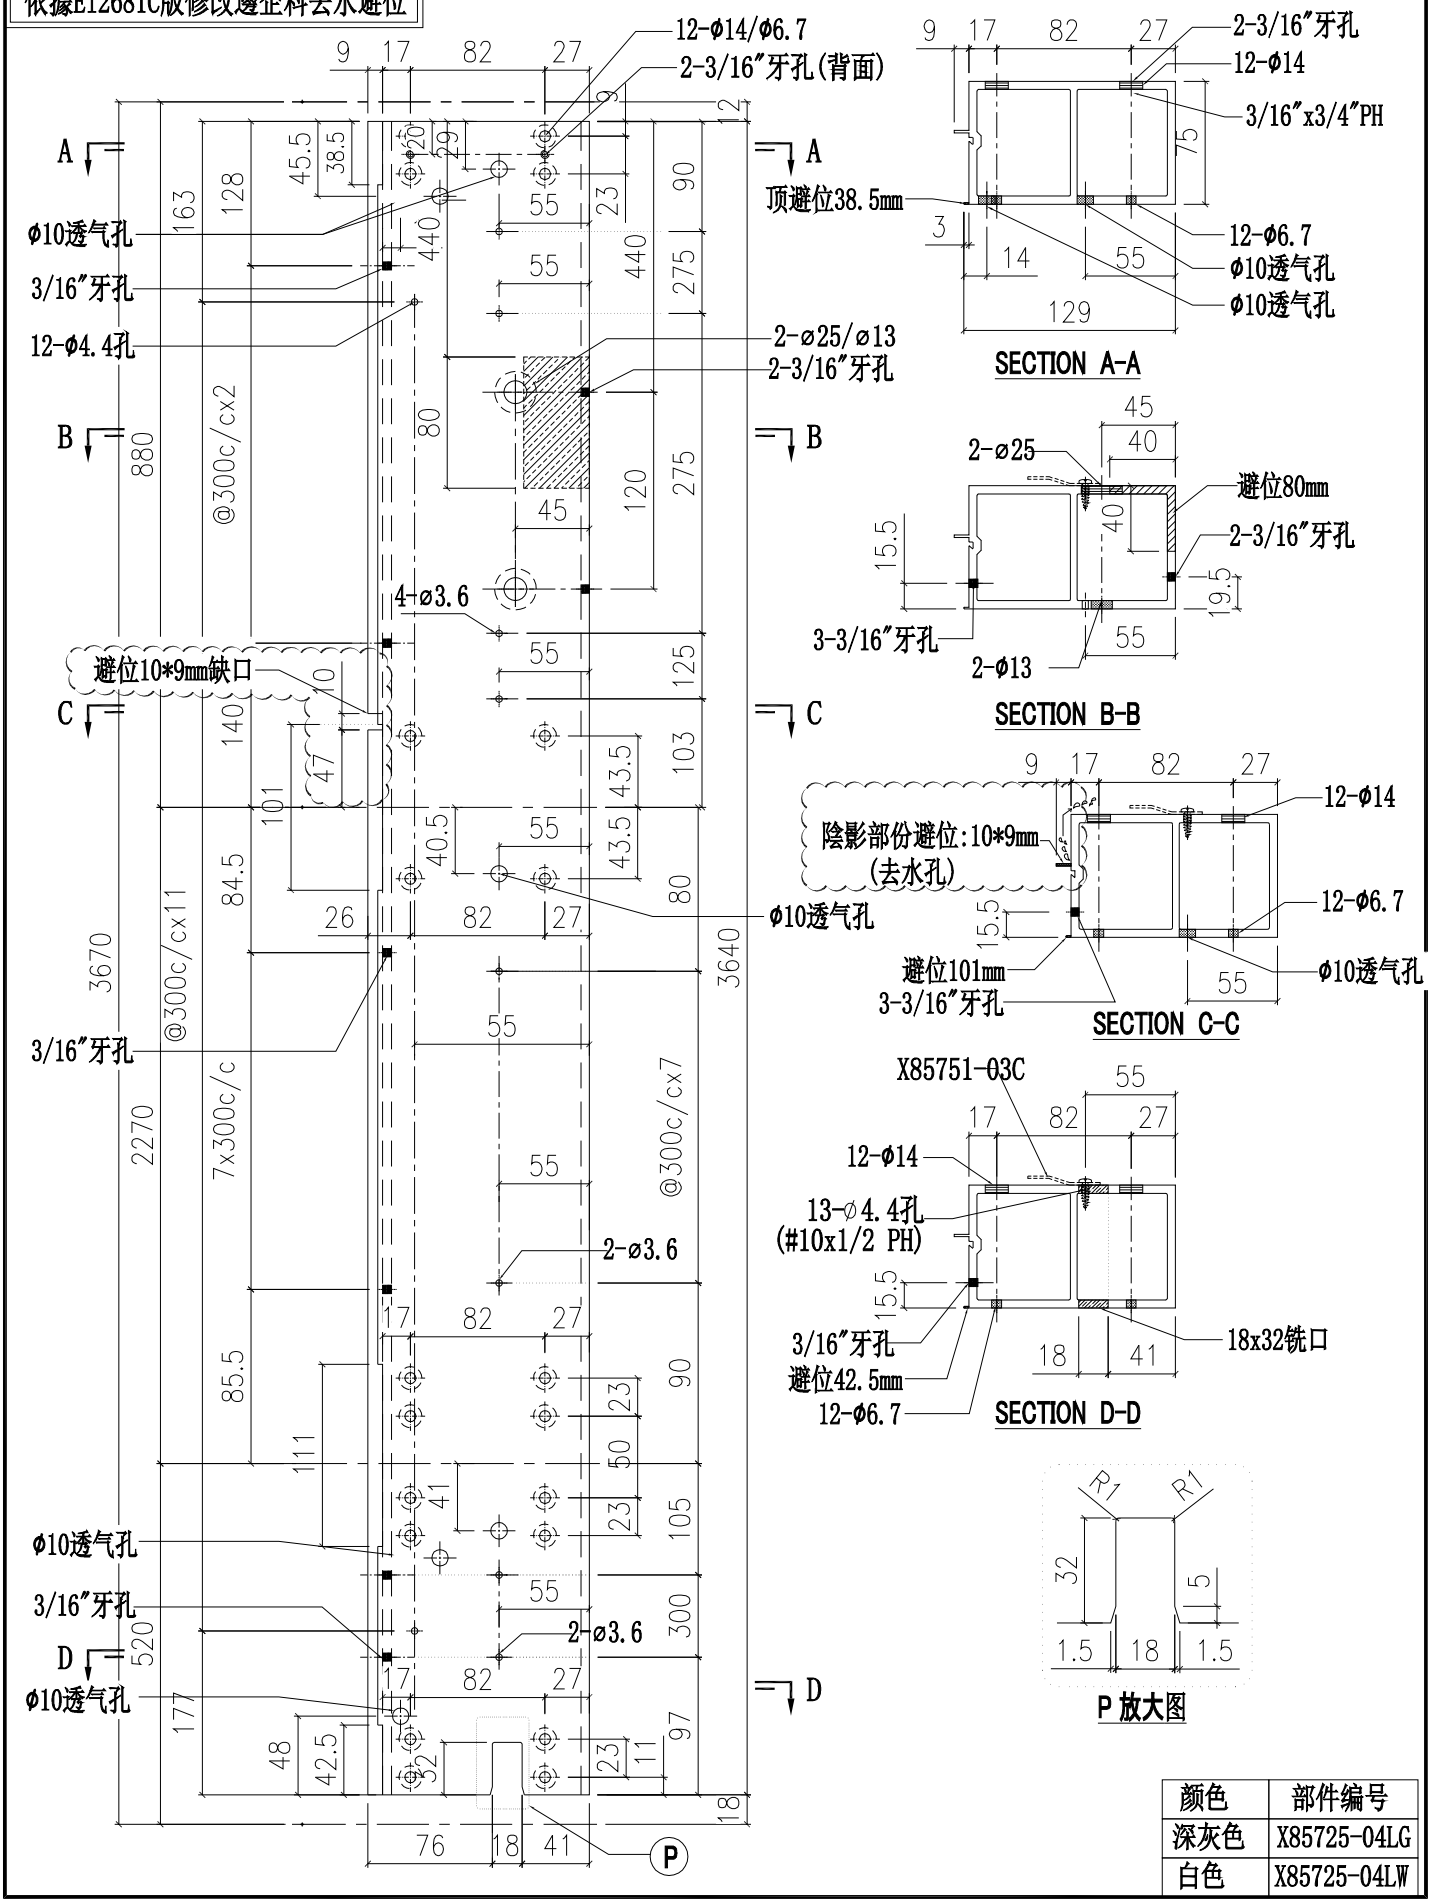

顏色	部件編号
深灰色	X85725-04LG
白色	X85725-04LW

美特鋁質有限公司 MIDI Aluminium Fabricator Ltd.				工程號	J851	類別		物料號	-		
				地盤	青衣190	制圖	W.E.X	2020.11.17	圖號	X85725-04R	
修改	A	B	採用工廠 ✓ 地盤 -	图纸名称	铝料加工图	復核	-	-	數量	-	
日期	15/10	25/11	材料顏色 -	材料	X85725	批准	-	-	單件重量	-	(KG)

依據EI2681C版修改邊企料去水避位

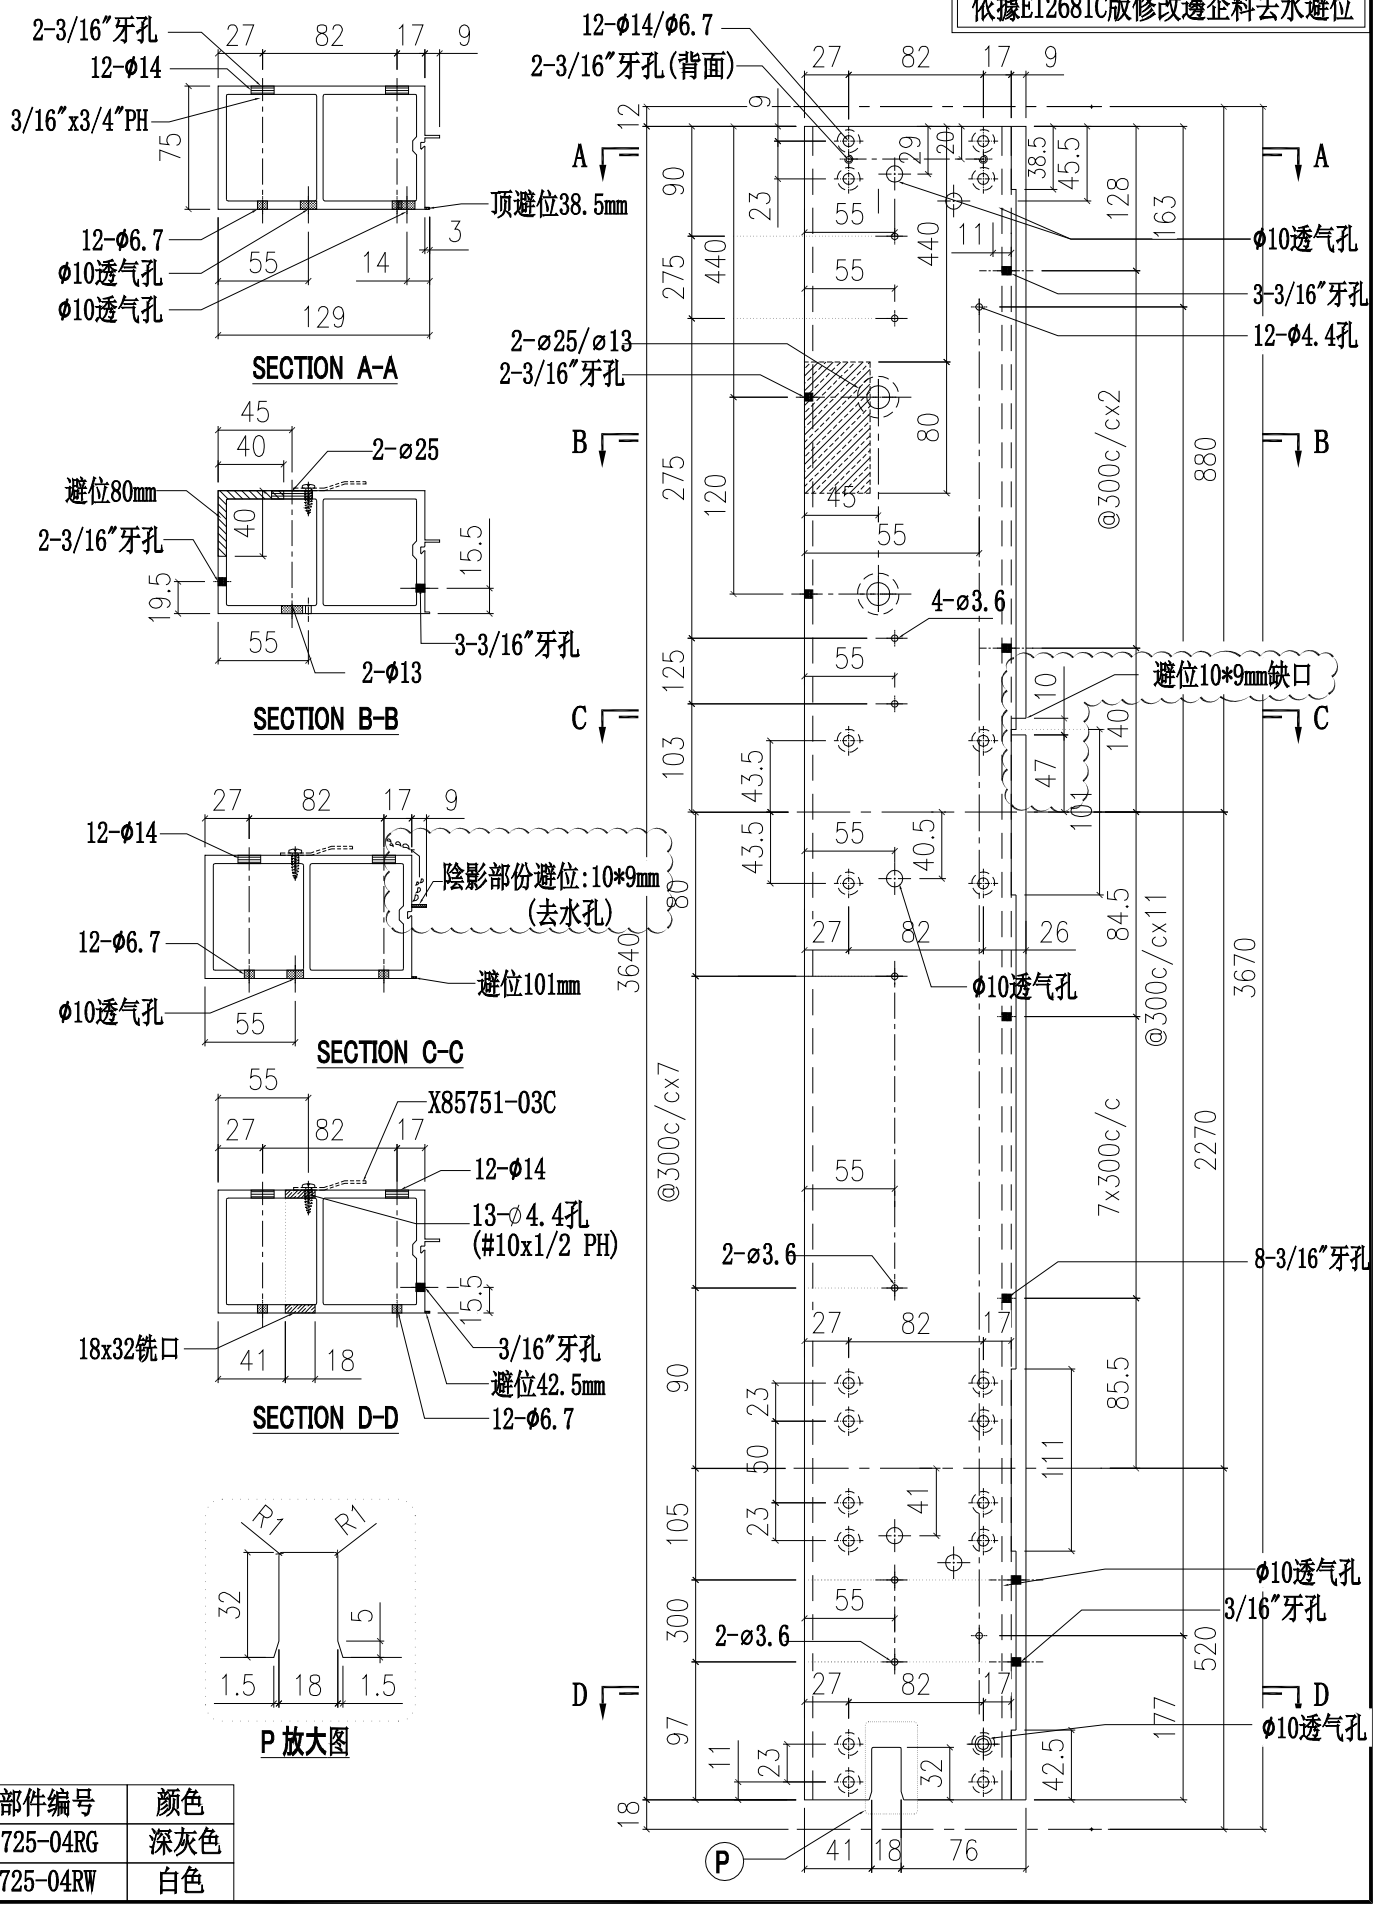

部件编号	颜色
X85725-04RG	深灰色
X85725-04RW	白色

美特鋁質有限公司 MIDI Aluminium Fabricator Ltd.				工程號	J851	類別		物料號	-		
				地盤	青衣190	制圖	W.E.X	2020.11.17	圖號	X85726-01L	
修改	A	B	採用工廠 ✓ 地盤 -	图纸名称	铝料加工图	復核	-	-	數量	-	
日期	15/10	25/11	材料顏色 -	材料	X85726	批准	-	-	單件重量	-	(KG)

依據EI2681C版修改邊企料去水避位

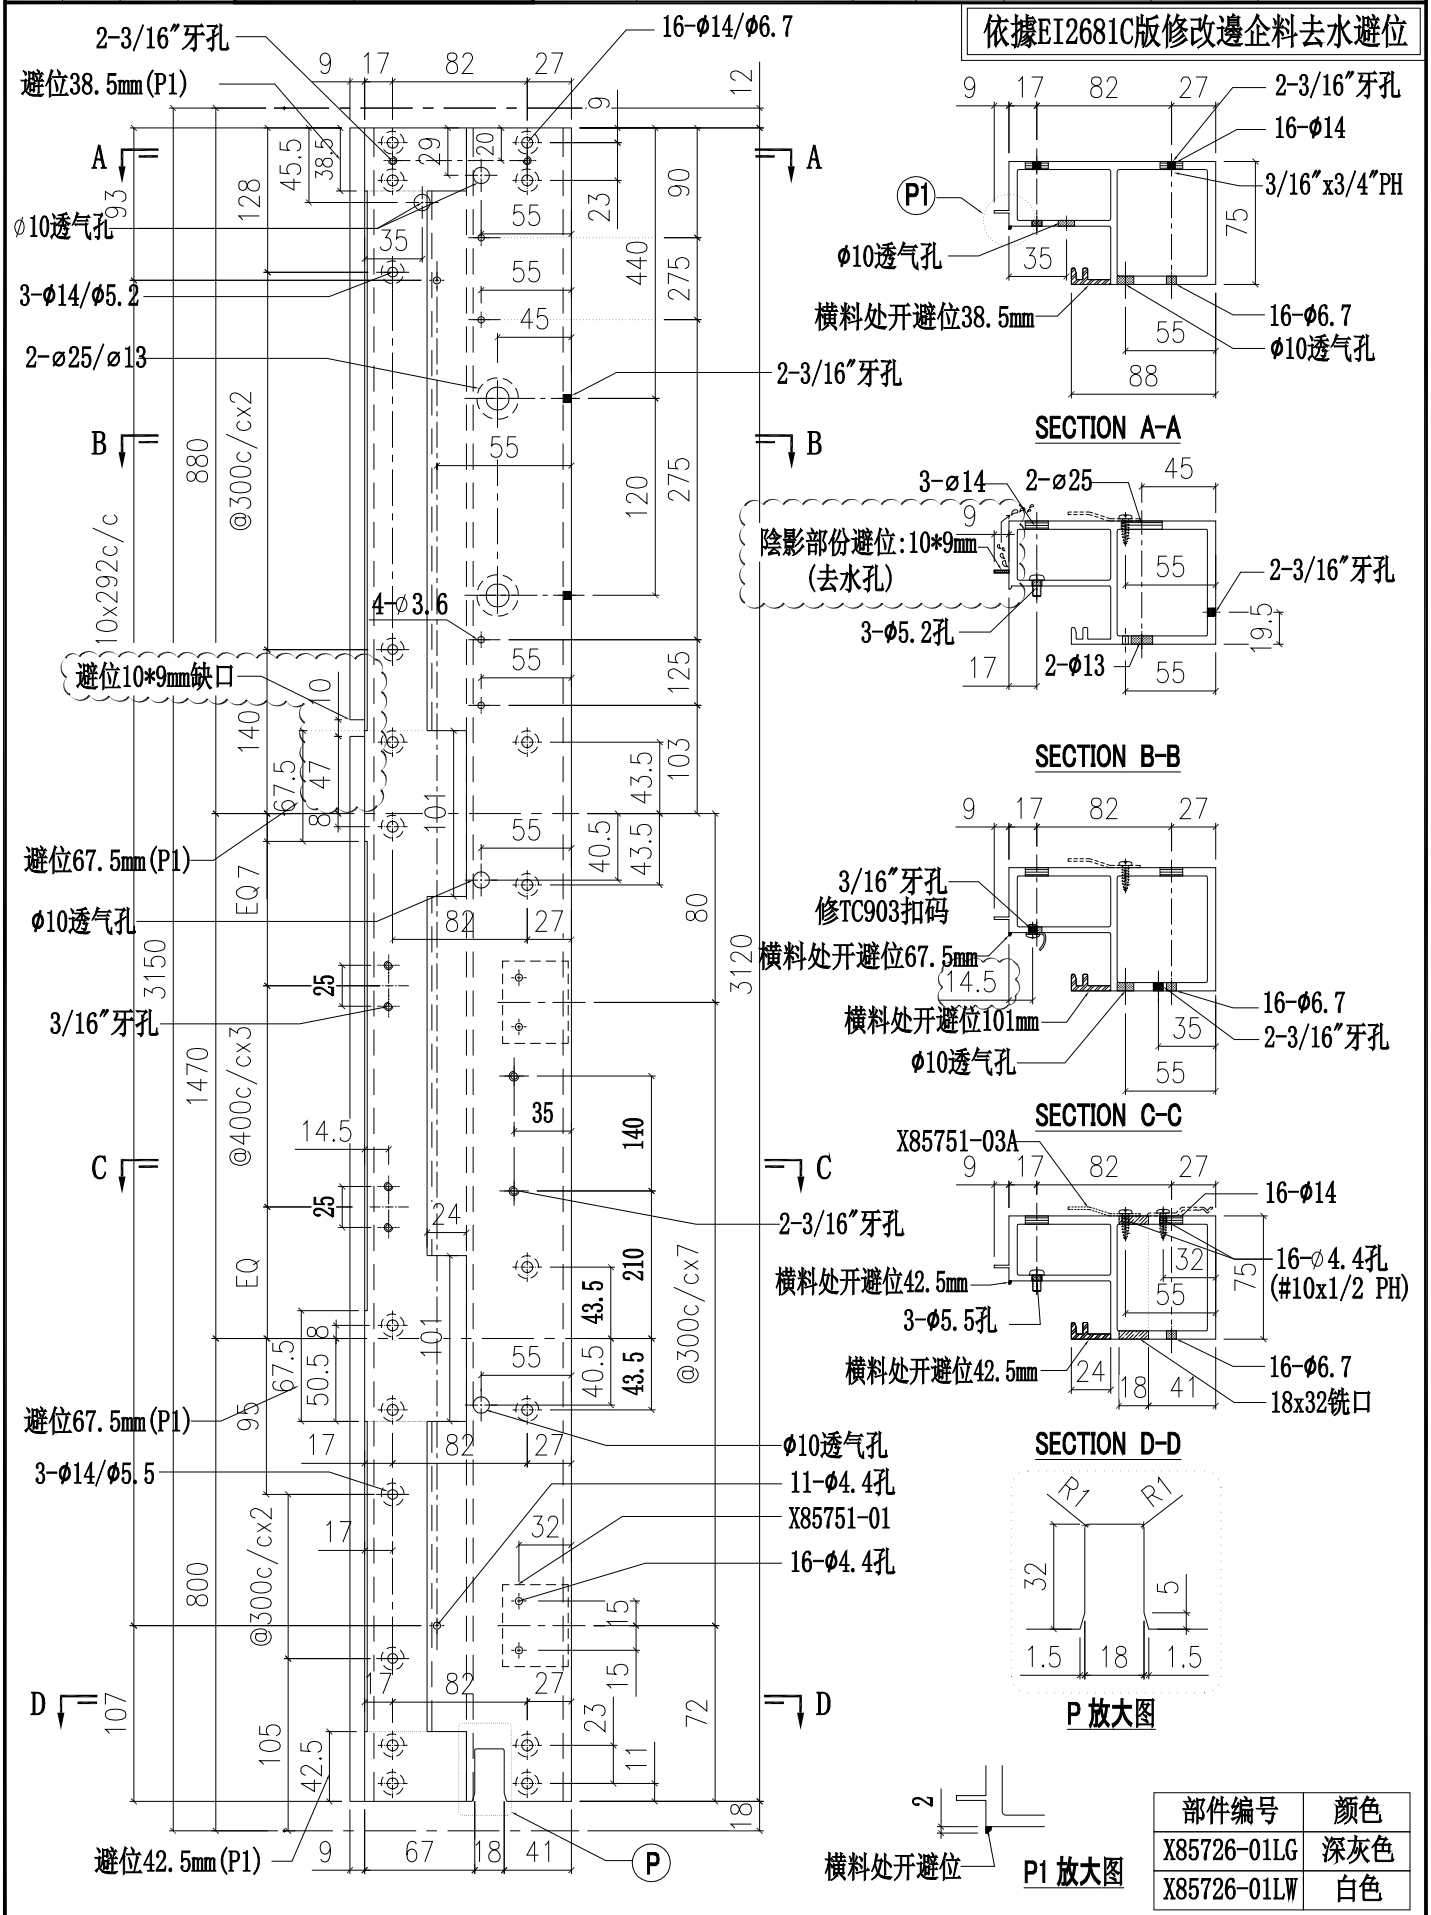

SECTION A-A

SECTION B-B

SECTION C-C

SECTION D-D

P 放大图

P1 放大图

部件编号	颜色
X85726-01LG	深灰色
X85726-01LW	白色

美特鋁質有限公司
MIDI Aluminium Fabricator Ltd.

工程號	J851	類別		物料號	-		
地盤	青衣190	制圖	W.E.X	2020.11.17	圖號	X85726-01R	
图纸名称	铝料加工图	復核	-	-	數量	-	
材料	X85726	批准	-	-	單件重量	-	(KG)

修改	A	B		採用工廠	✓	地盤	-
日期	15/10	25/11		材料顏色	-		

依據EI2681C版修改邊企料去水避位

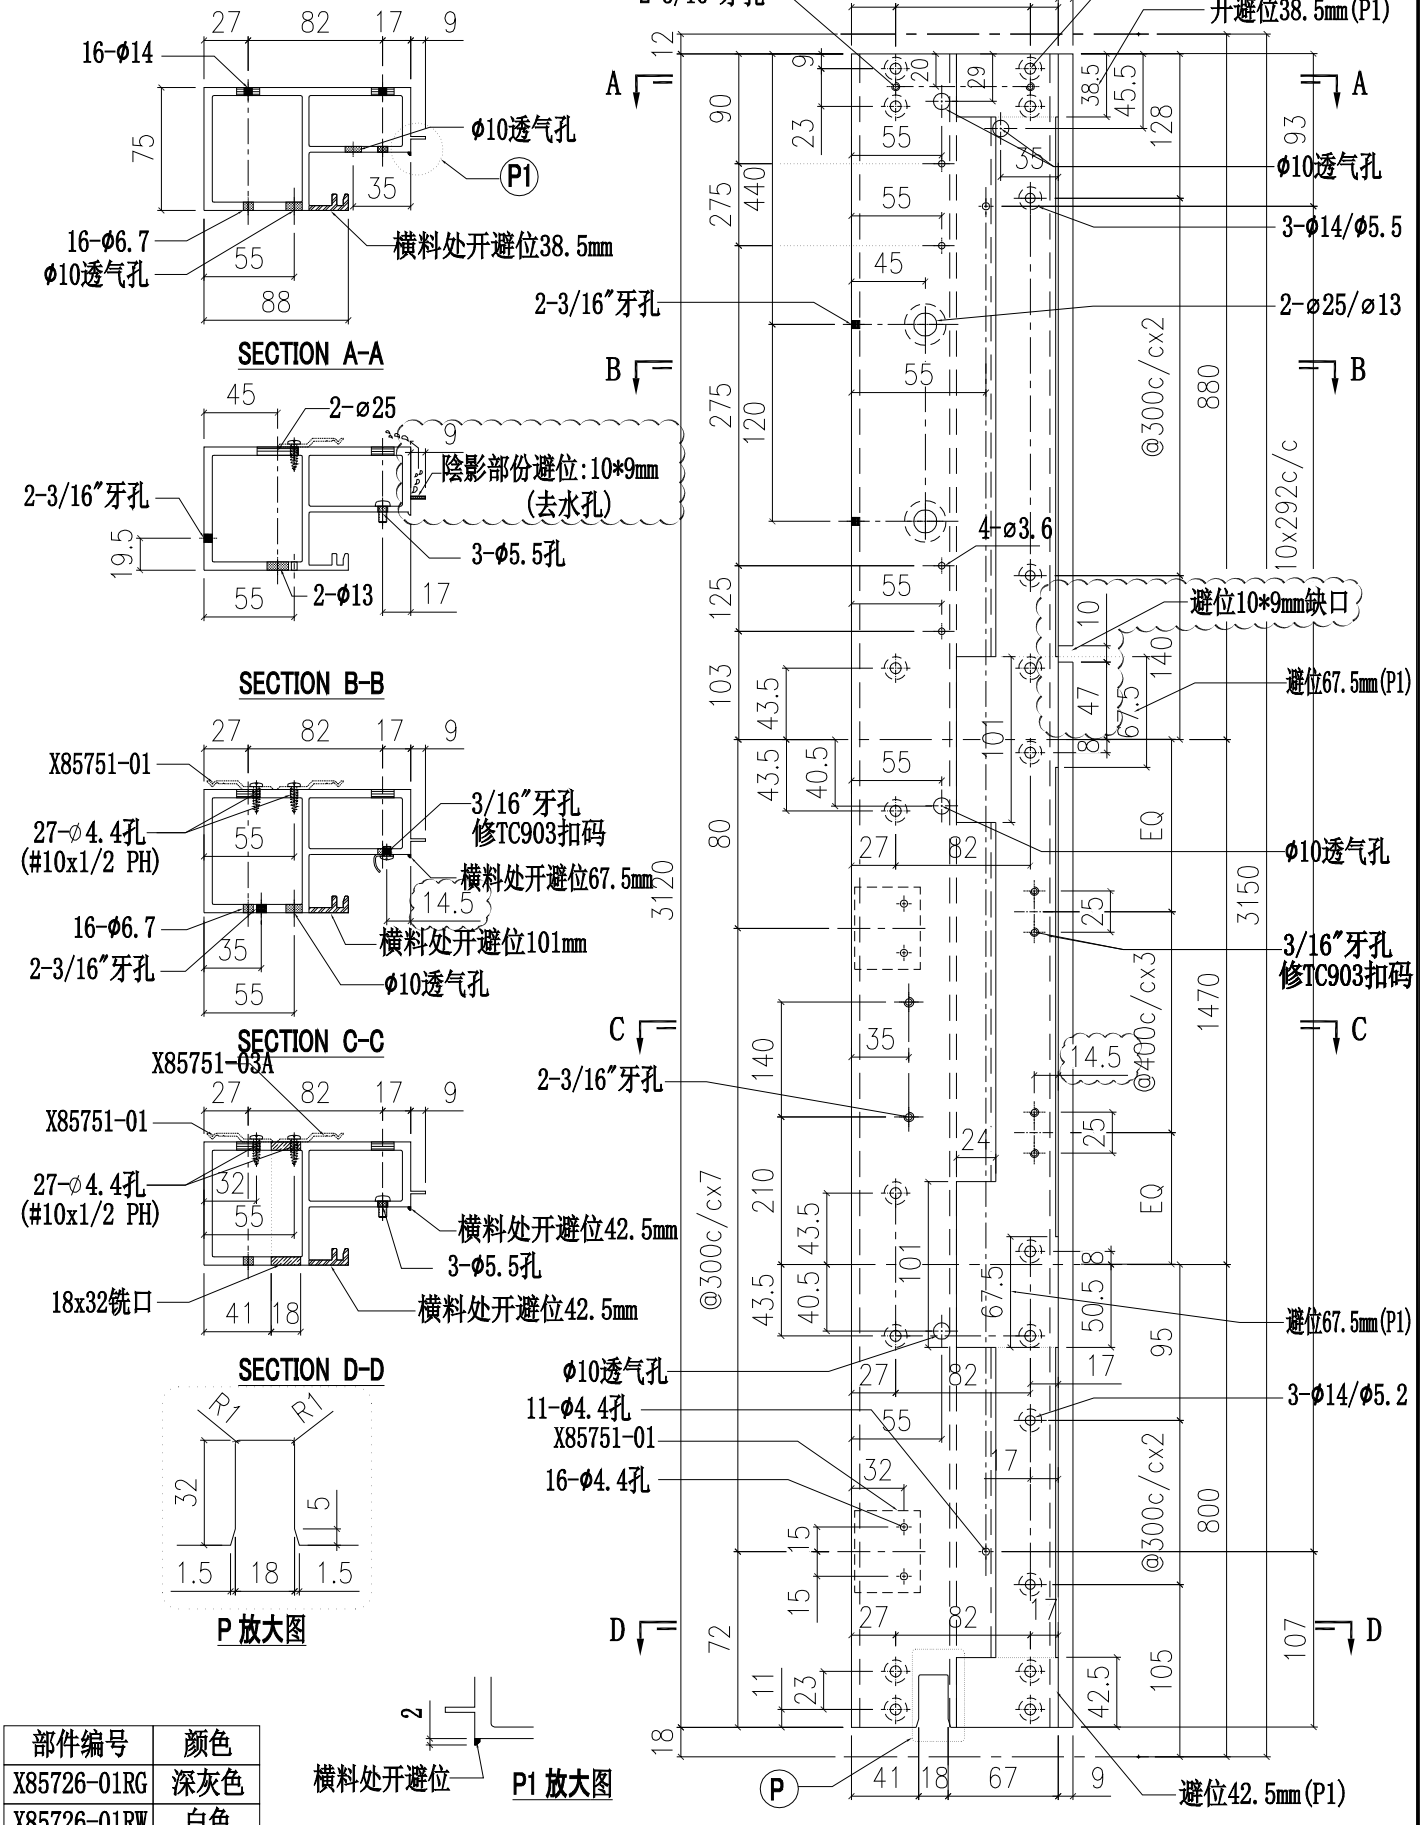

部件编号	颜色
X85726-01RG	深灰色
X85726-01RW	白色

美特鋁質有限公司 MIDI Aluminium Fabricator Ltd.				工程號	J851	類別		物料號	-		
				地盤	青衣190	制圖	W.E.X	2020.11.17	圖號	X85726-02L	
修改	A	B	採用工廠 ✓ 地盤 -	图纸名称	铝料加工图	復核	-	-	數量	-	
日期	15/10	25/11	材料颜色 -	材料	X85726	批准	-	-	單件重量	-	(KG)

依據EI2681C版修改邊企料去水避位

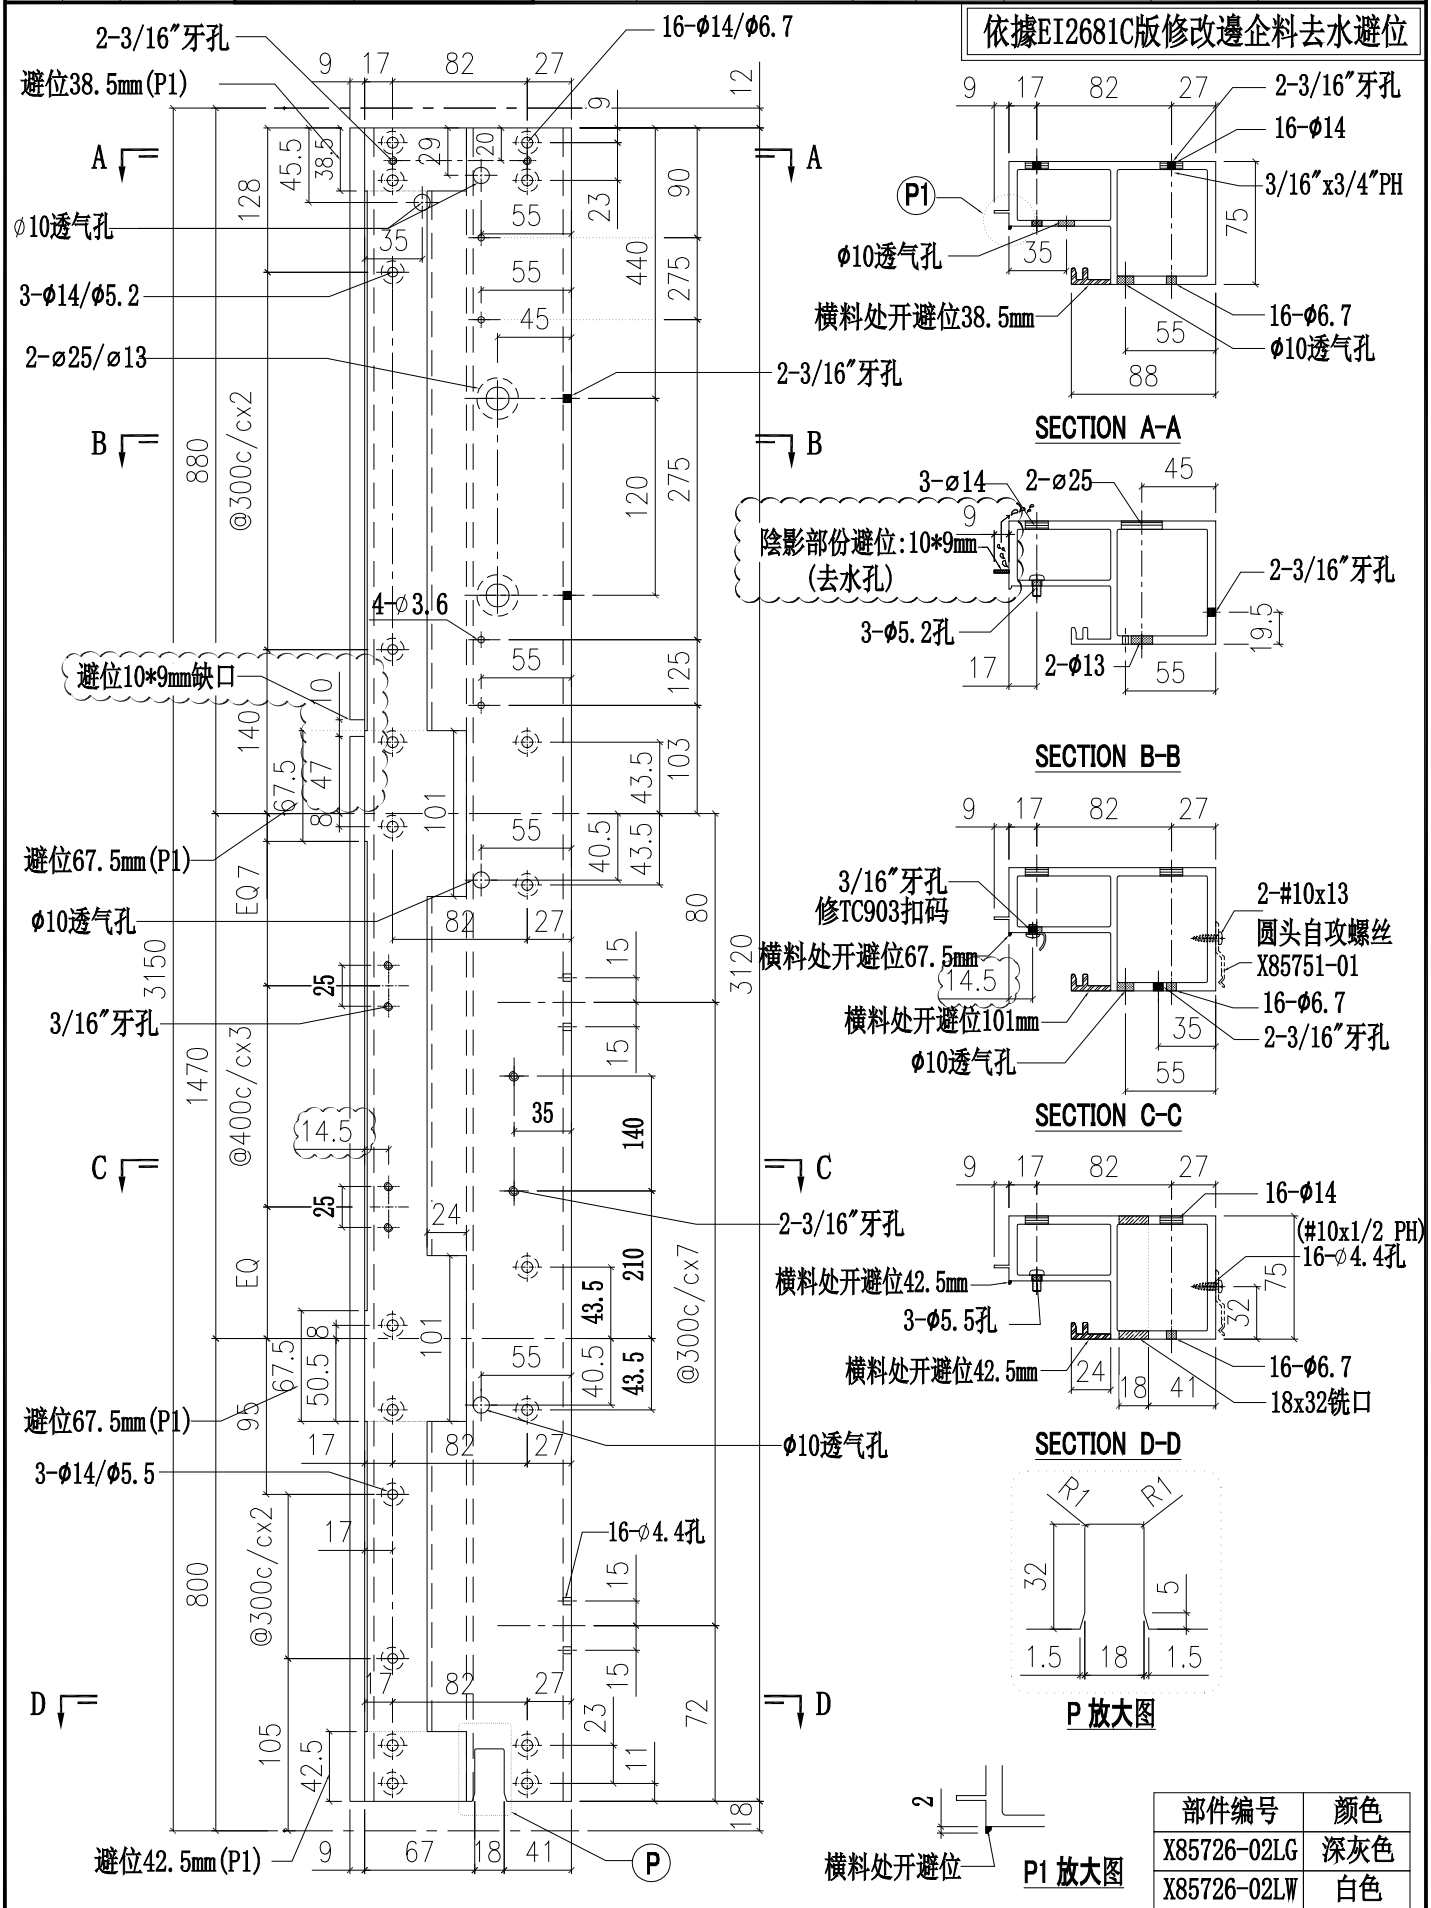

部件编号	颜色
X85726-02LG	深灰色
X85726-02LW	白色

美特鋁質有限公司
MIDI Aluminium Fabricator Ltd.

工程號	J851	類別		物料號	-		
地盤	青衣190	制圖	W.E.X	2020.11.17	圖號	X85726-02R	
图纸名称	铝料加工图	復核	-	-	數量	-	
材料	X85726	批准	-	-	單件重量	-	(KG)

修改	A	B		採用工廠	✓	地盤	-
日期	15/10	25/11		材料顏色	-		

依據EI2681C版修改邊企料去水避位

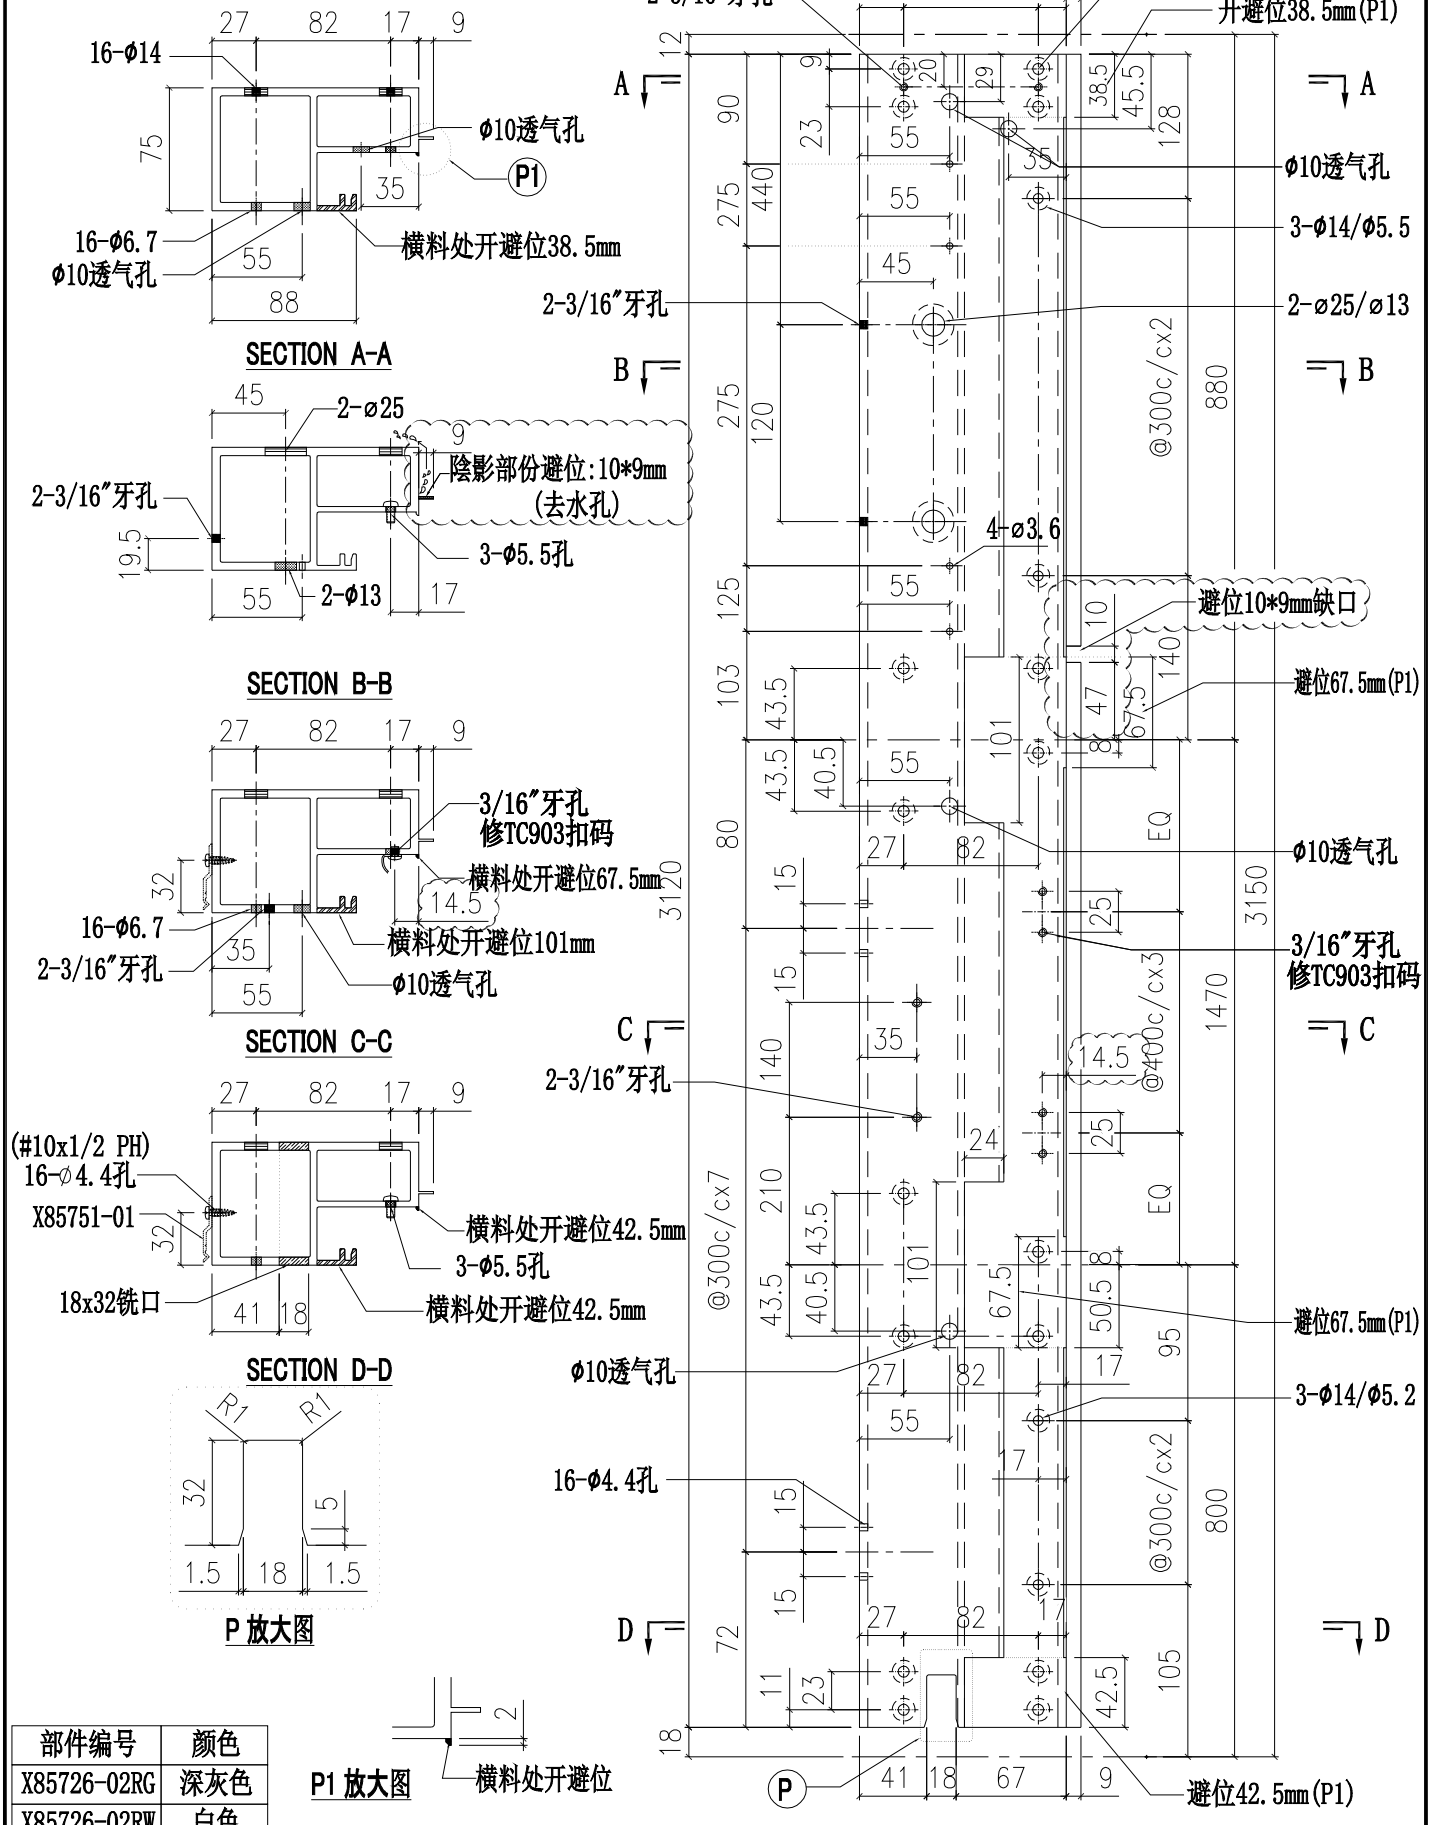

部件编号	颜色
X85726-02RG	深灰色
X85726-02RW	白色

美特鋁質有限公司 MIDI Aluminium Fabricator Ltd.				工程號	J851	類別		物料號	-		
				地盤	青衣190	制圖	W.E.X	2020.11.17	圖號	X85726-03L	
修改	A	B	採用工廠 ✓ 地盤 -	图纸名称	铝料加工图	復核	-	-	數量	-	
日期	15/10	25/11	材料顏色 -	材料	X85726	批准	-	-	單件重量	-	(KG)

依據EI2681C版修改邊企料去水避位

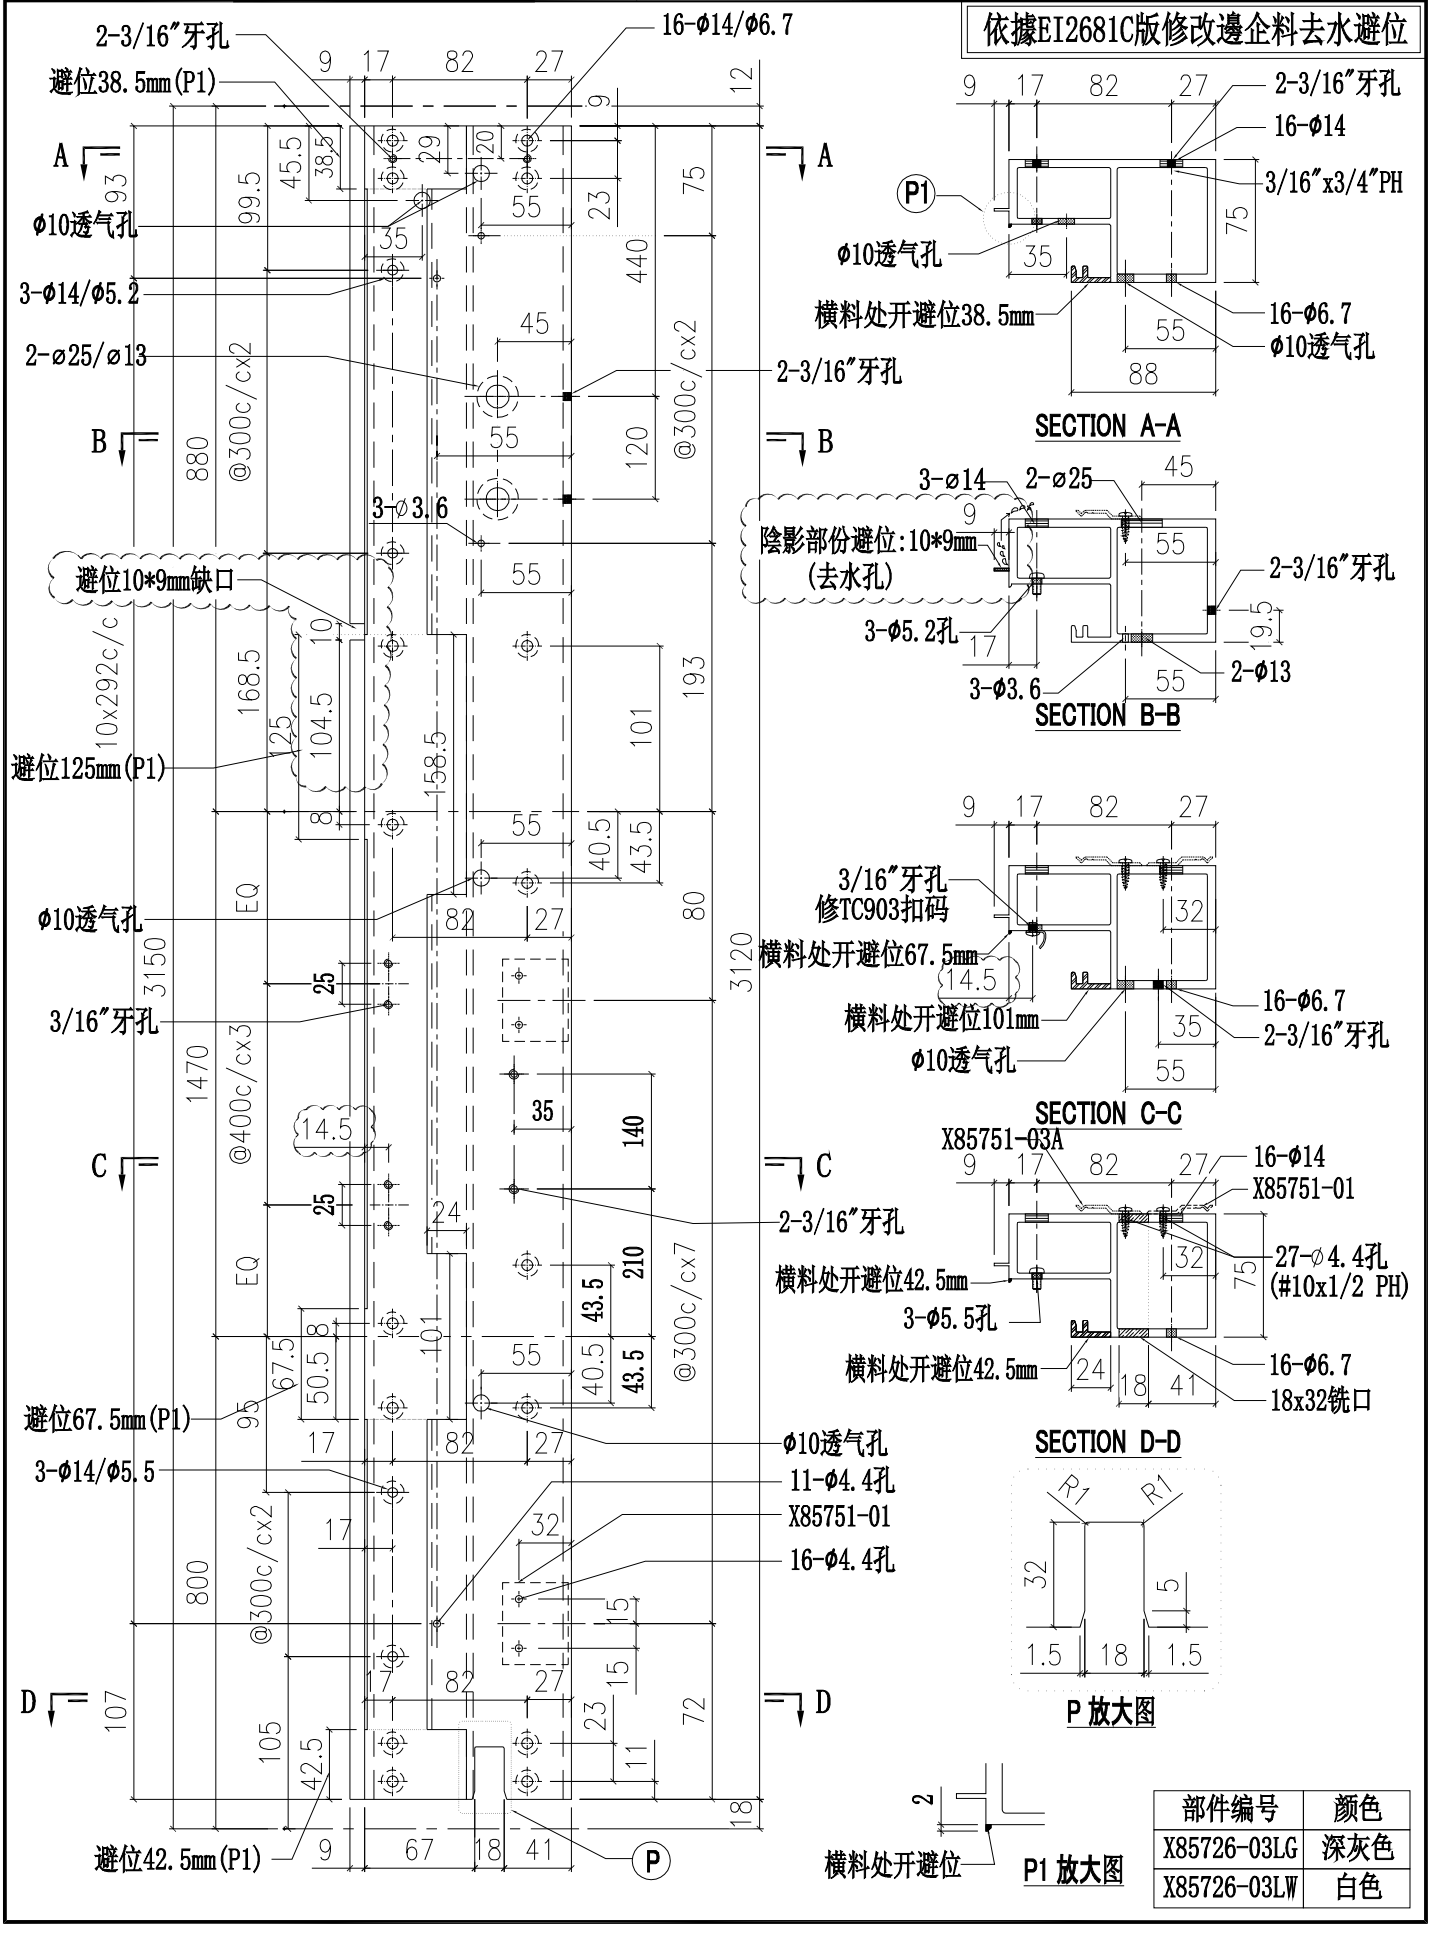

部件编号	颜色
X85726-03LG	深灰色
X85726-03LW	白色

美特鋁質有限公司
MIDI Aluminium Fabricator Ltd.

工程號	J851	類別		物料號	-				
地盤	青衣190	制圖	W.E.X	2020.11.17	圖號	X85726-03R			
修改	A	B		採用工廠	✓	地盤	-	图纸名称	铝料加工图	復核	-	-	數量	-		
日期	15/10	25/11		材料顏色	-			材料	X85726	批准	-	-	單件重量	-	(KG)	

依據EI2681C版修改邊企料去水避位

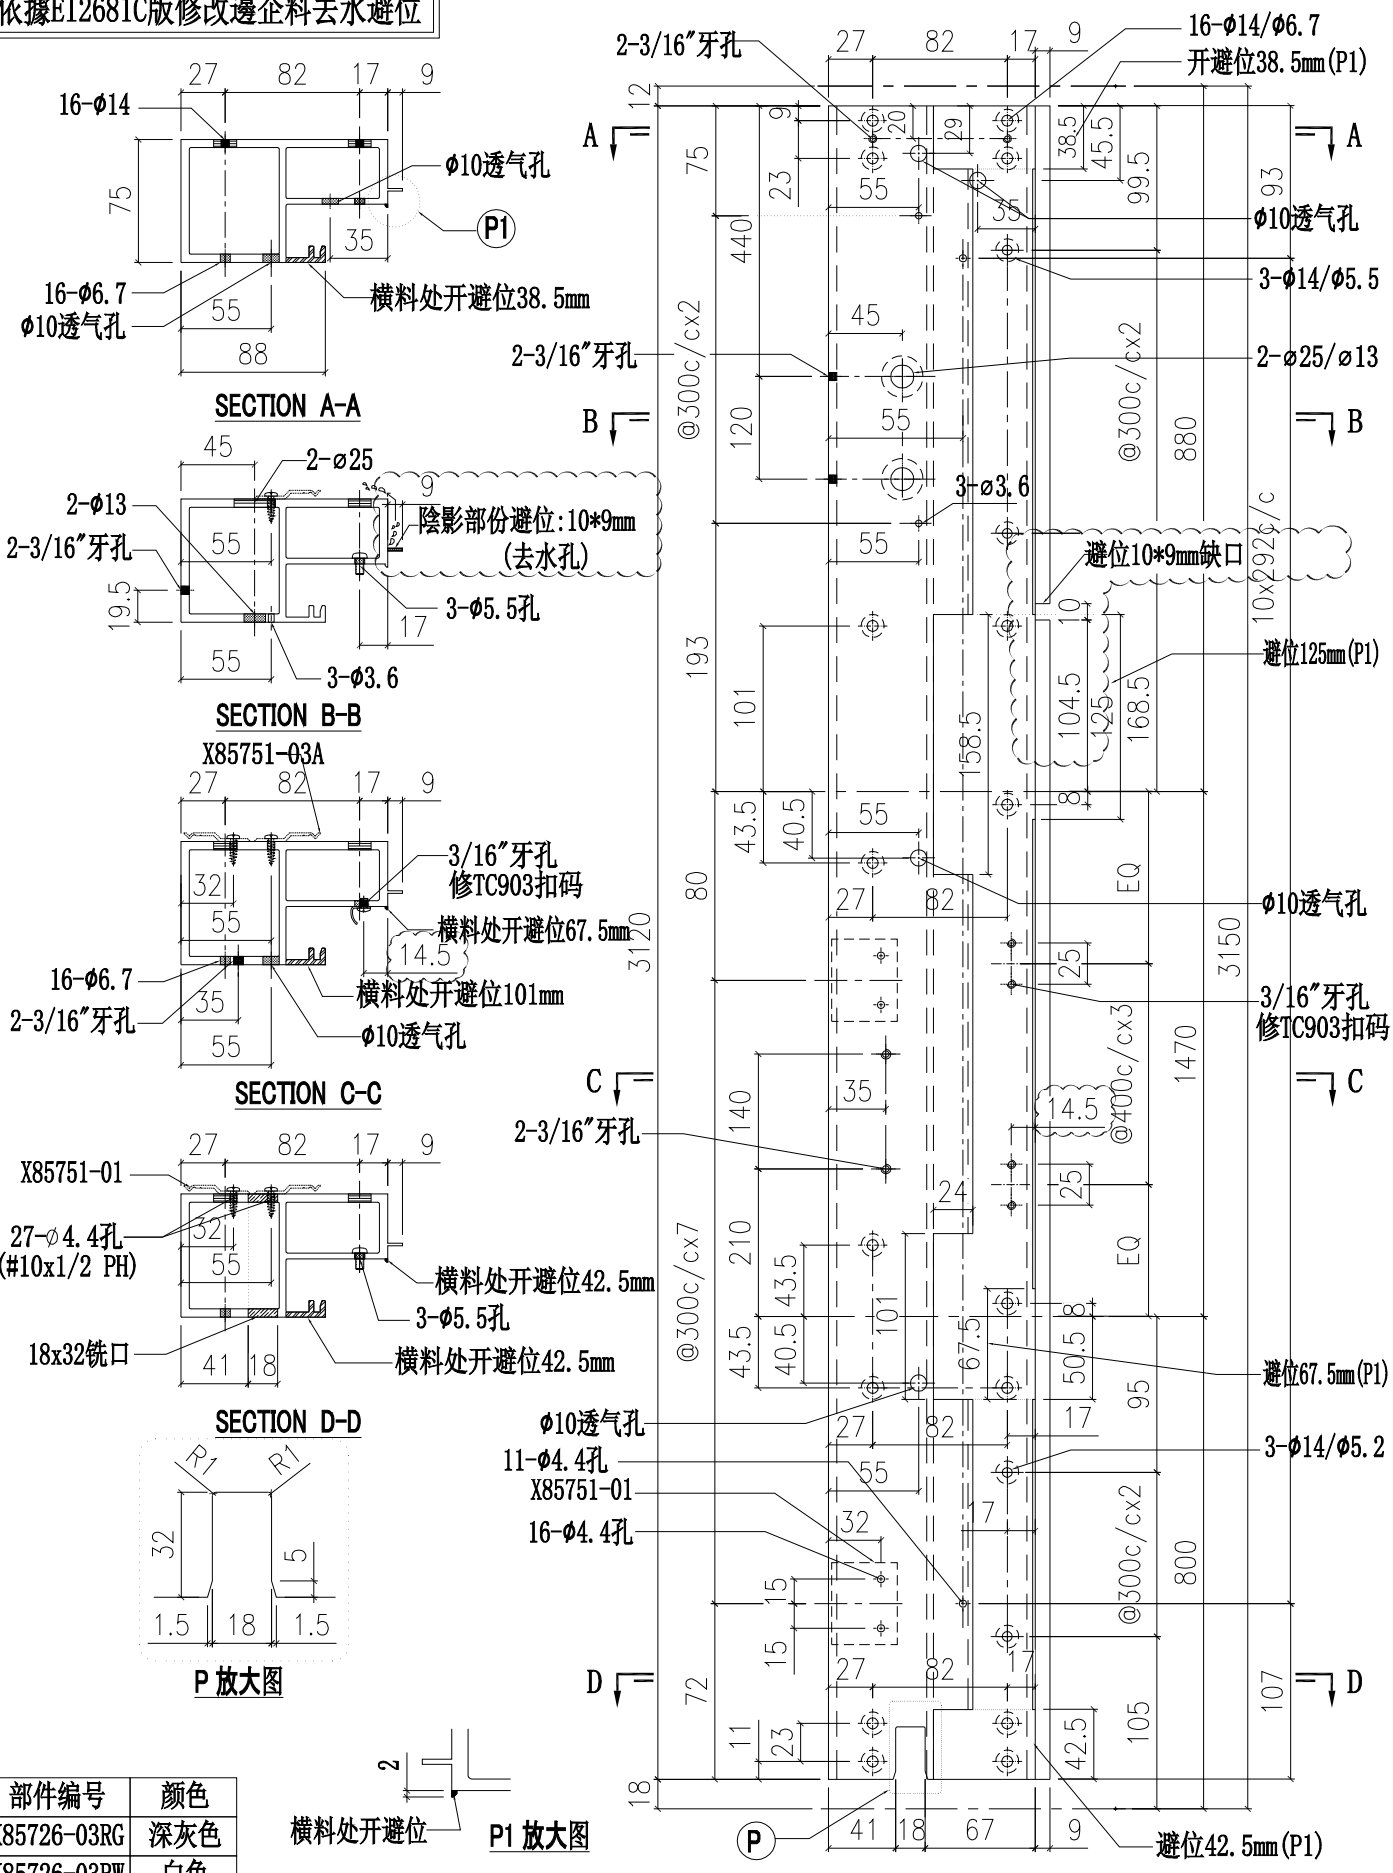

部件编号	颜色
X85726-03RG	深灰色
X85726-03RW	白色

美特鋁質有限公司 MIDI Aluminium Fabricator Ltd.				工程號	J851	類別		物料號	-		
				地盤	青衣190	制圖	W.E.X	2020.11.17	圖號	X85726-04	
修改	A	B	採用工廠 ✓ 地盤 -	图纸名称	铝料加工图	復核	-	-	數量	-	
日期	15/10	25/11	材料顏色 -	材料	X85726	批准	-	-	單件重量	-	(KG)

依據EI2681C版修改邊企料去水避位

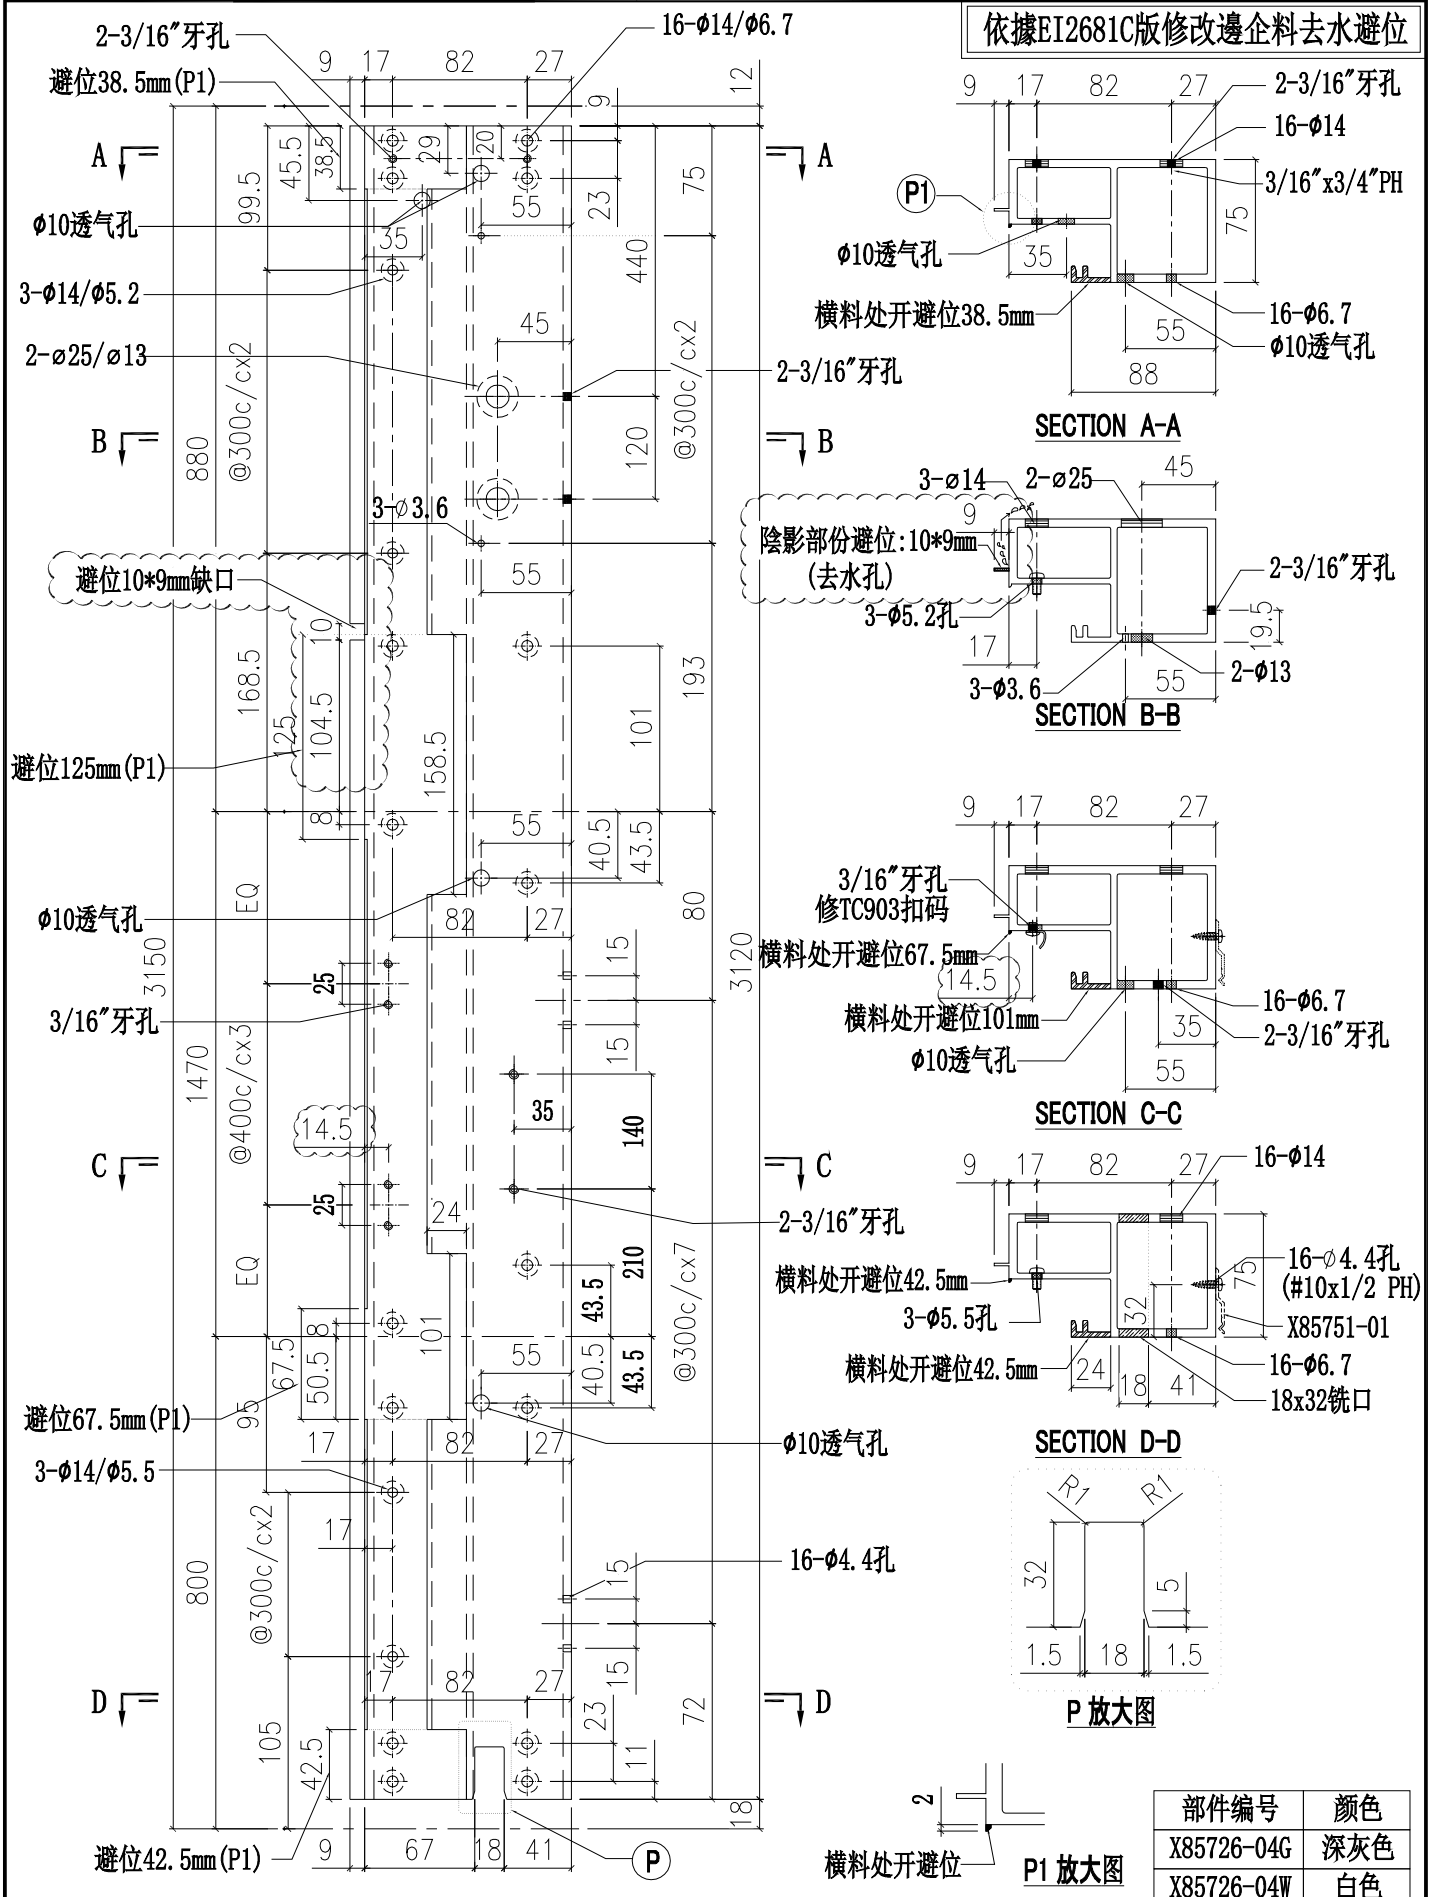

SECTION A-A

SECTION B-B

SECTION C-C

SECTION D-D

P 放大图

P1 放大图

部件编号	颜色
X85726-04G	深灰色
X85726-04W	白色

美特鋁質有限公司 MIDI Aluminium Fabricator Ltd.				工程號	J851	類別		物料號	-		
				地盤	青衣190	制圖	W.E.X	2020.11.17	圖號	X85726-05L	
修改	A	B	採用工廠 ✓ 地盤 -	图纸名称	铝料加工图	復核	-	-	數量	-	
日期	15/10	25/11	材料顏色 -	材料	X85726	批准	-	-	單件重量	-	(KG)

依據EI2681C版修改邊企料去水避位

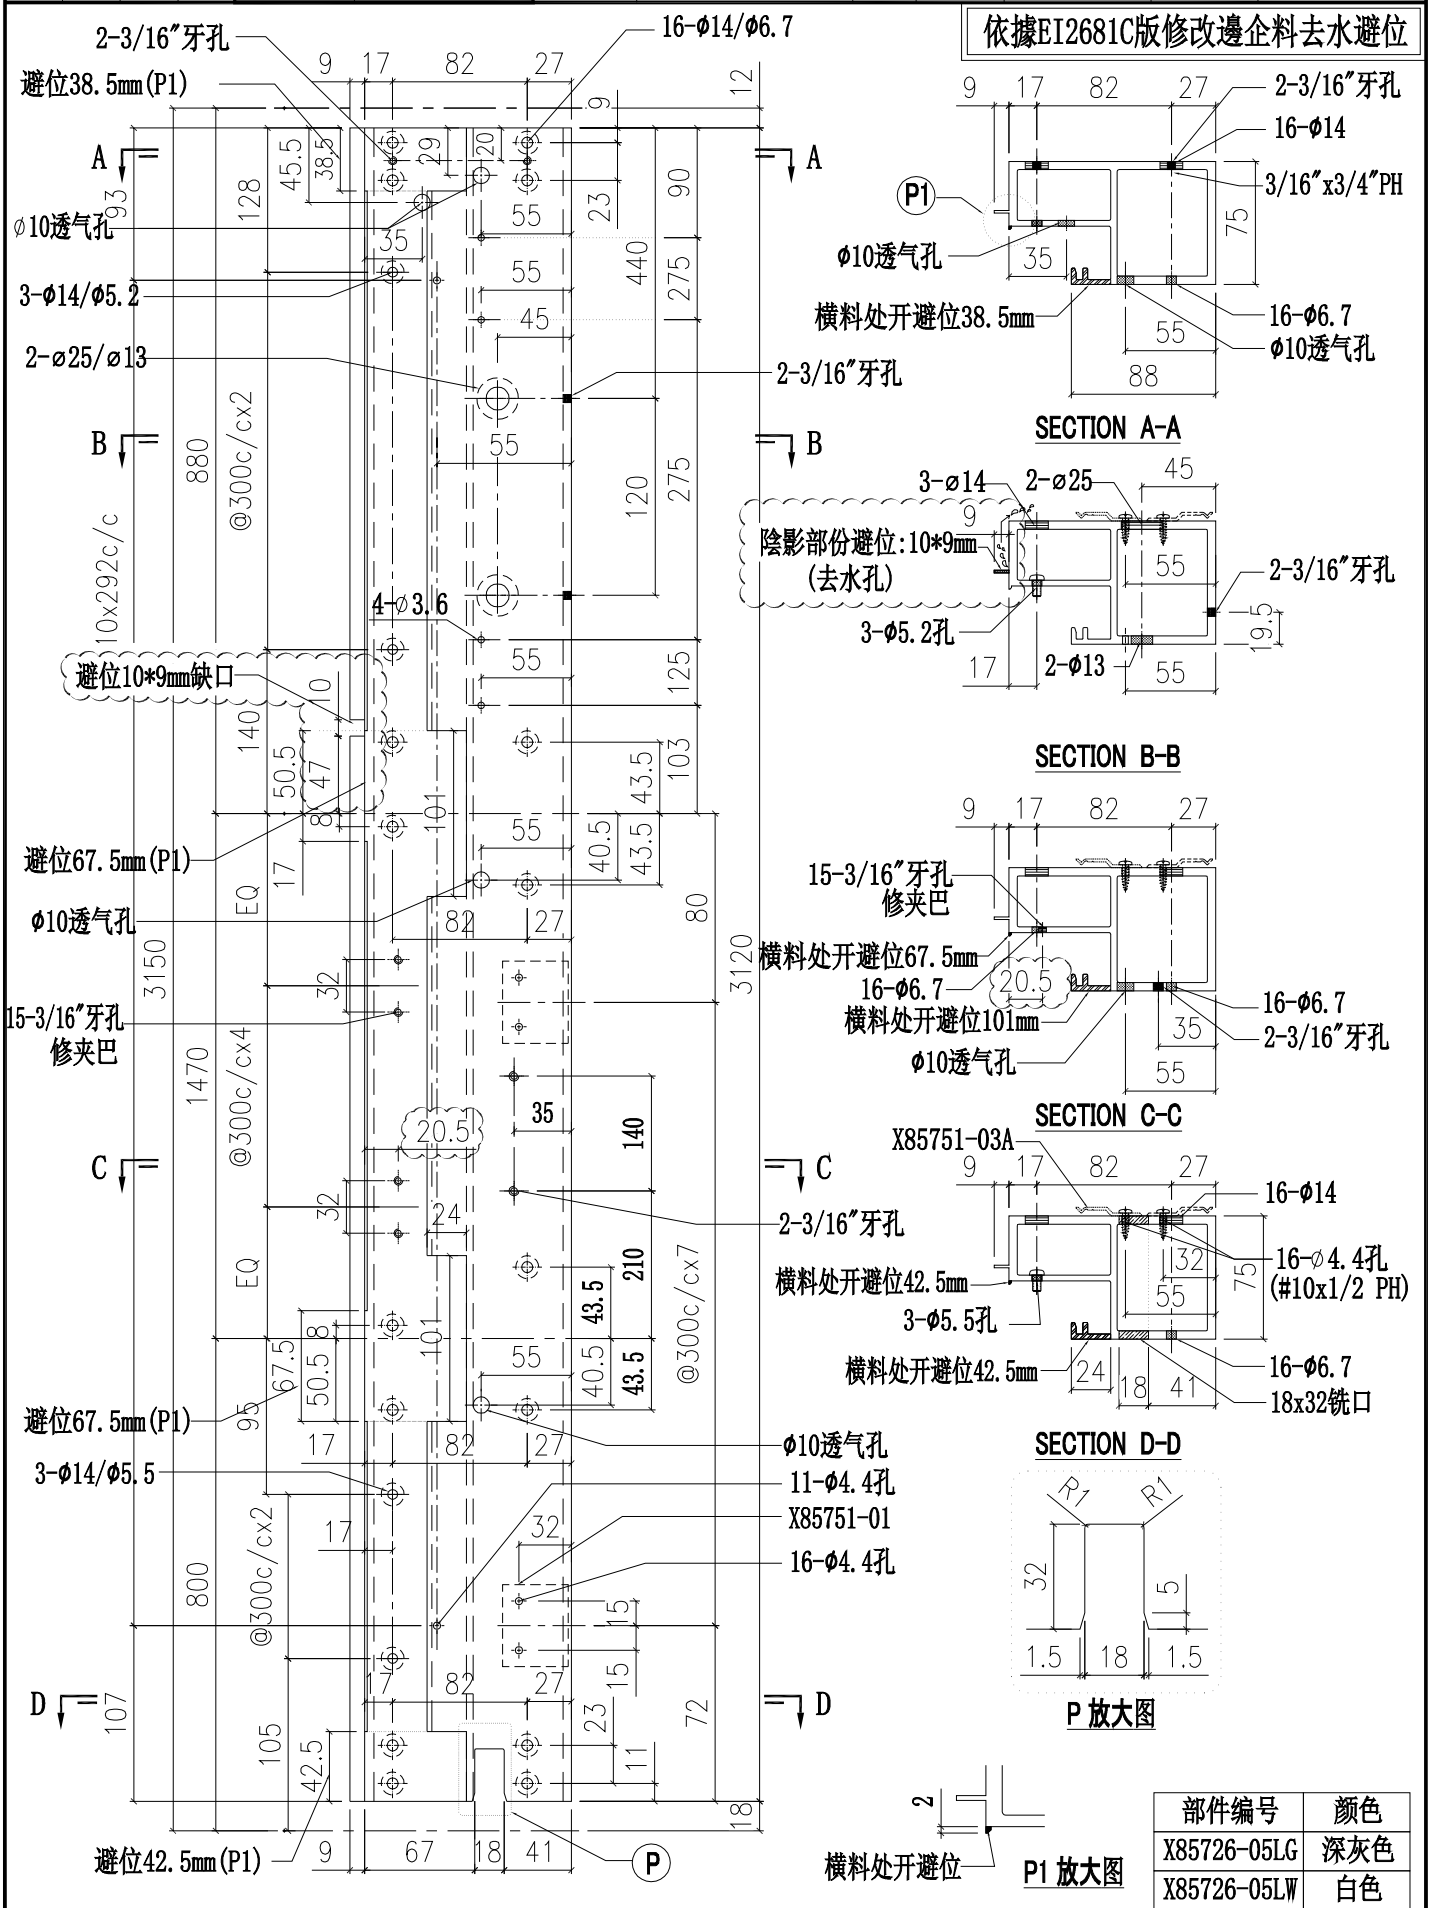

部件编号	颜色
X85726-05LG	深灰色
X85726-05LW	白色

美特鋁質有限公司
MIDI Aluminium Fabricator Ltd.

工程號	J851	類別		物料號	-				
地盤	青衣190	制圖	W.E.X	2020.11.17	圖號	X85726-05R			
修改	A	B		採用工廠	✓	地盤	-	图纸名称	铝料加工图	復核	-	-	數量	-	
日期	15/10	25/11		材料顏色	-	材料	X85726	批准	-	-	單件重量	-	(KG)		

依據EI2681C版修改邊企料去水避位

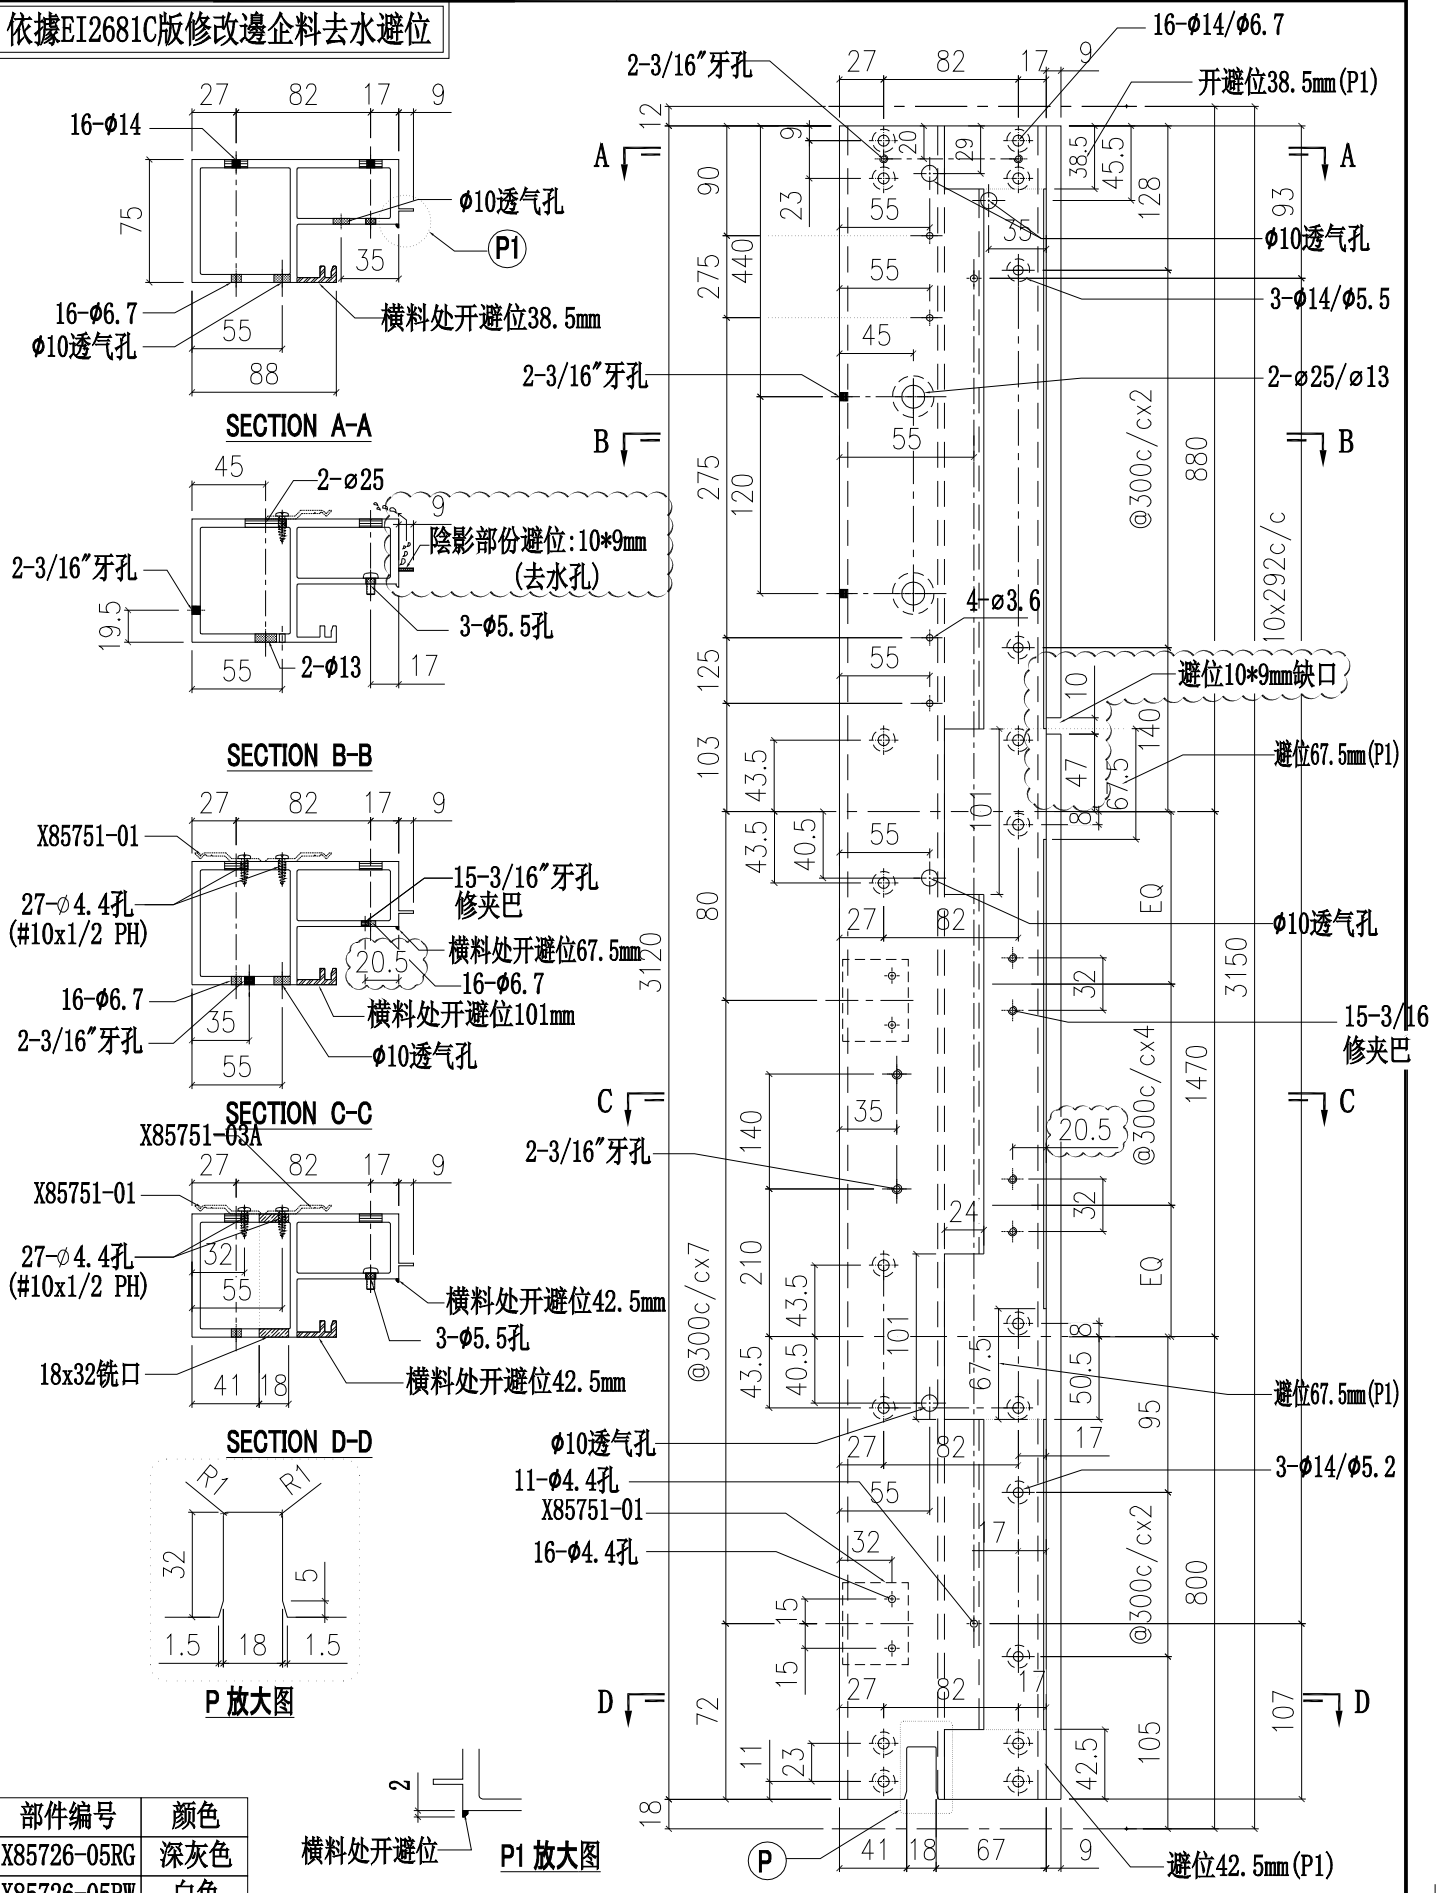

部件编号	颜色
X85726-05RG	深灰色
X85726-05RW	白色

美特鋁質有限公司 MIDI Aluminium Fabricator Ltd.				工程號	J851	類別		物料號	-		
				地盤	青衣190	制圖	W.E.X	2020.11.17	圖號	X85726-06L	
修改	A	B	採用工廠 ✓ 地盤 -	图纸名称	铝料加工图	復核	-	-	數量	-	
日期	15/10	25/11	材料顏色 -	材料	X85726	批准	-	-	單件重量	-	(KG)

依據EI2681C版修改邊企料去水避位

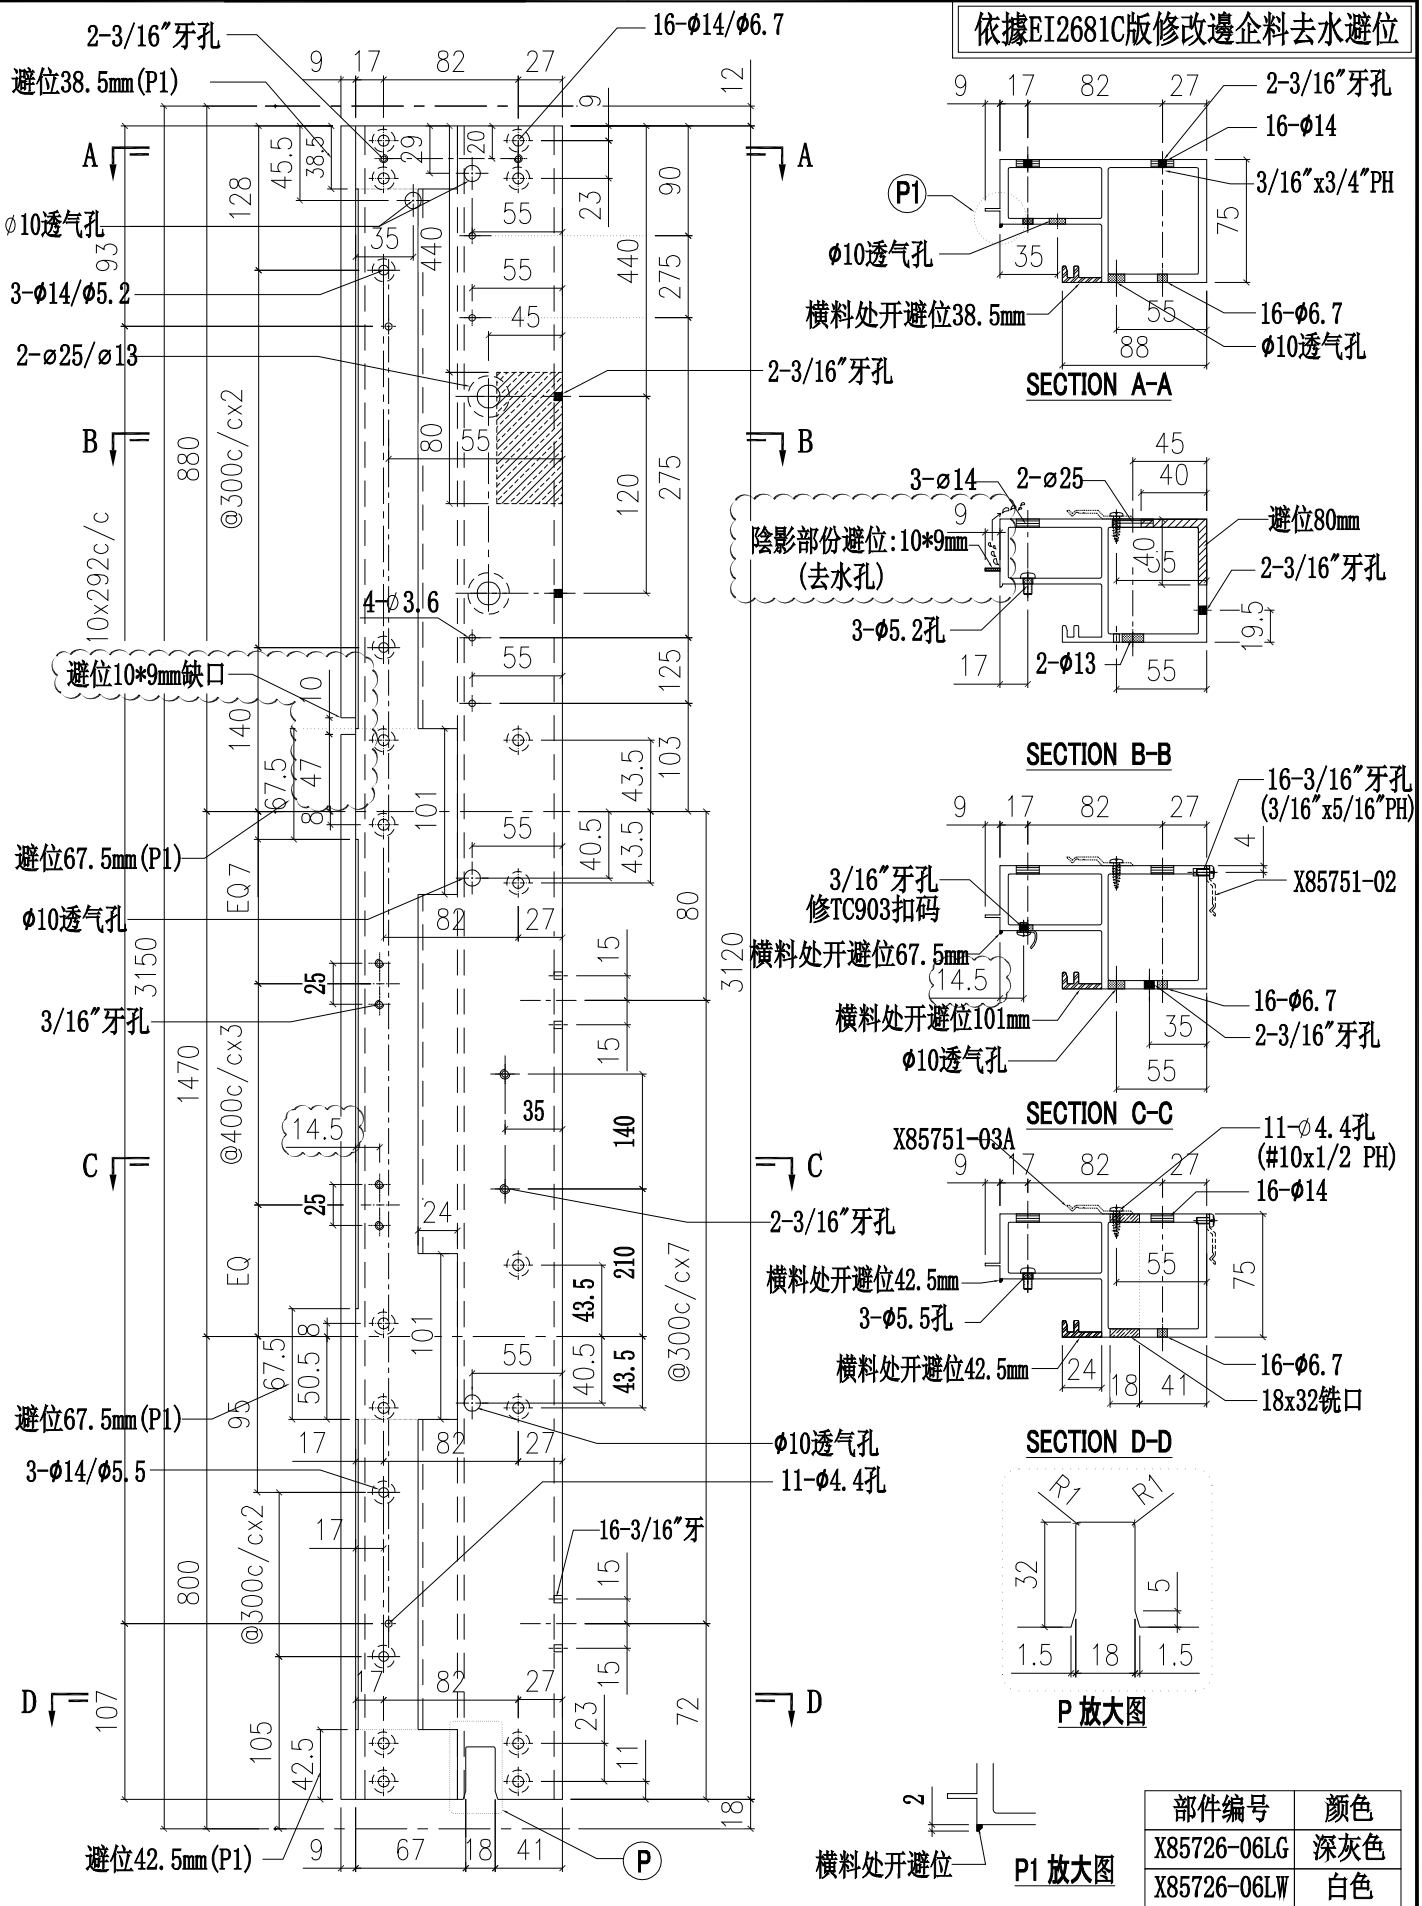

部件编号	颜色
X85726-06LG	深灰色
X85726-06LW	白色

美特鋁質有限公司
MIDI Aluminium Fabricator Ltd.

工程號	J851	類別		物料號	-		
地盤	青衣190	制圖	W.E.X	2020.11.17	圖號	X85726-06R	
图纸名称	铝料加工图	復核	-	-	數量	-	
材料	X85726	批准	-	-	單件重量	-	(KG)

修改	A	B	C	採用工廠	✓	地盤	-
日期	06/10	15/10	25/11	材料颜色	-		

依據EI2681C版修改邊企料去水避位

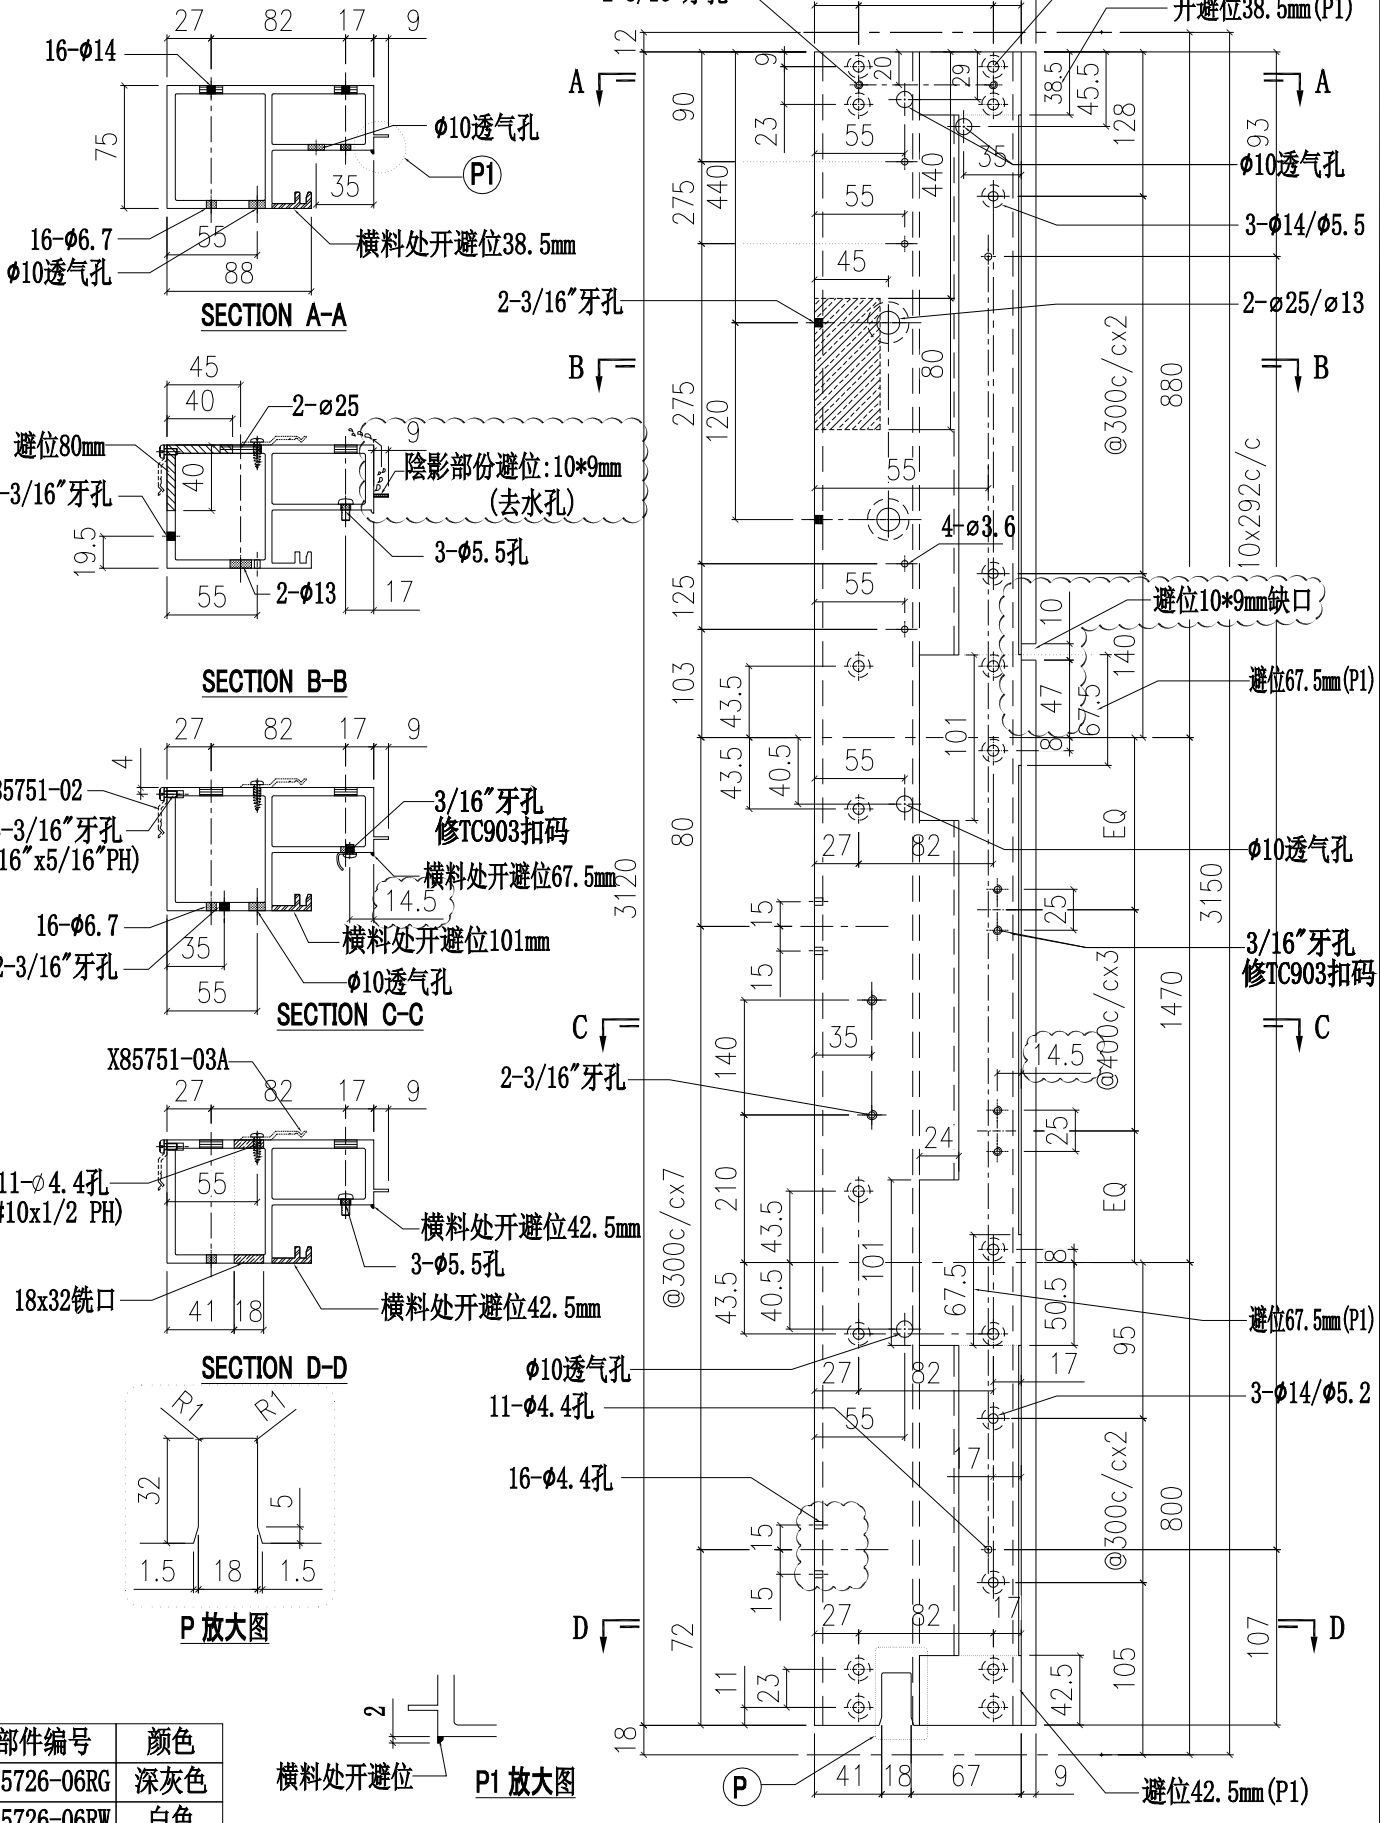

部件编号	颜色
X85726-06RG	深灰色
X85726-06RW	白色

美特鋁質有限公司 MIDI Aluminium Fabricator Ltd.				工程號	J851	類別		物料號	-		
				地盤	青衣190	制圖	W.E.X	2020.11.17	圖號	X85726-07L	
修改	A	B	採用工廠 ✓ 地盤 -	图纸名称	铝料加工图	復核	-	-	數量	-	
日期	15/10	25/11	材料顏色 -	材料	X85726	批准	-	-	單件重量	-	(KG)

依據EI2681C版修改邊企料去水避位

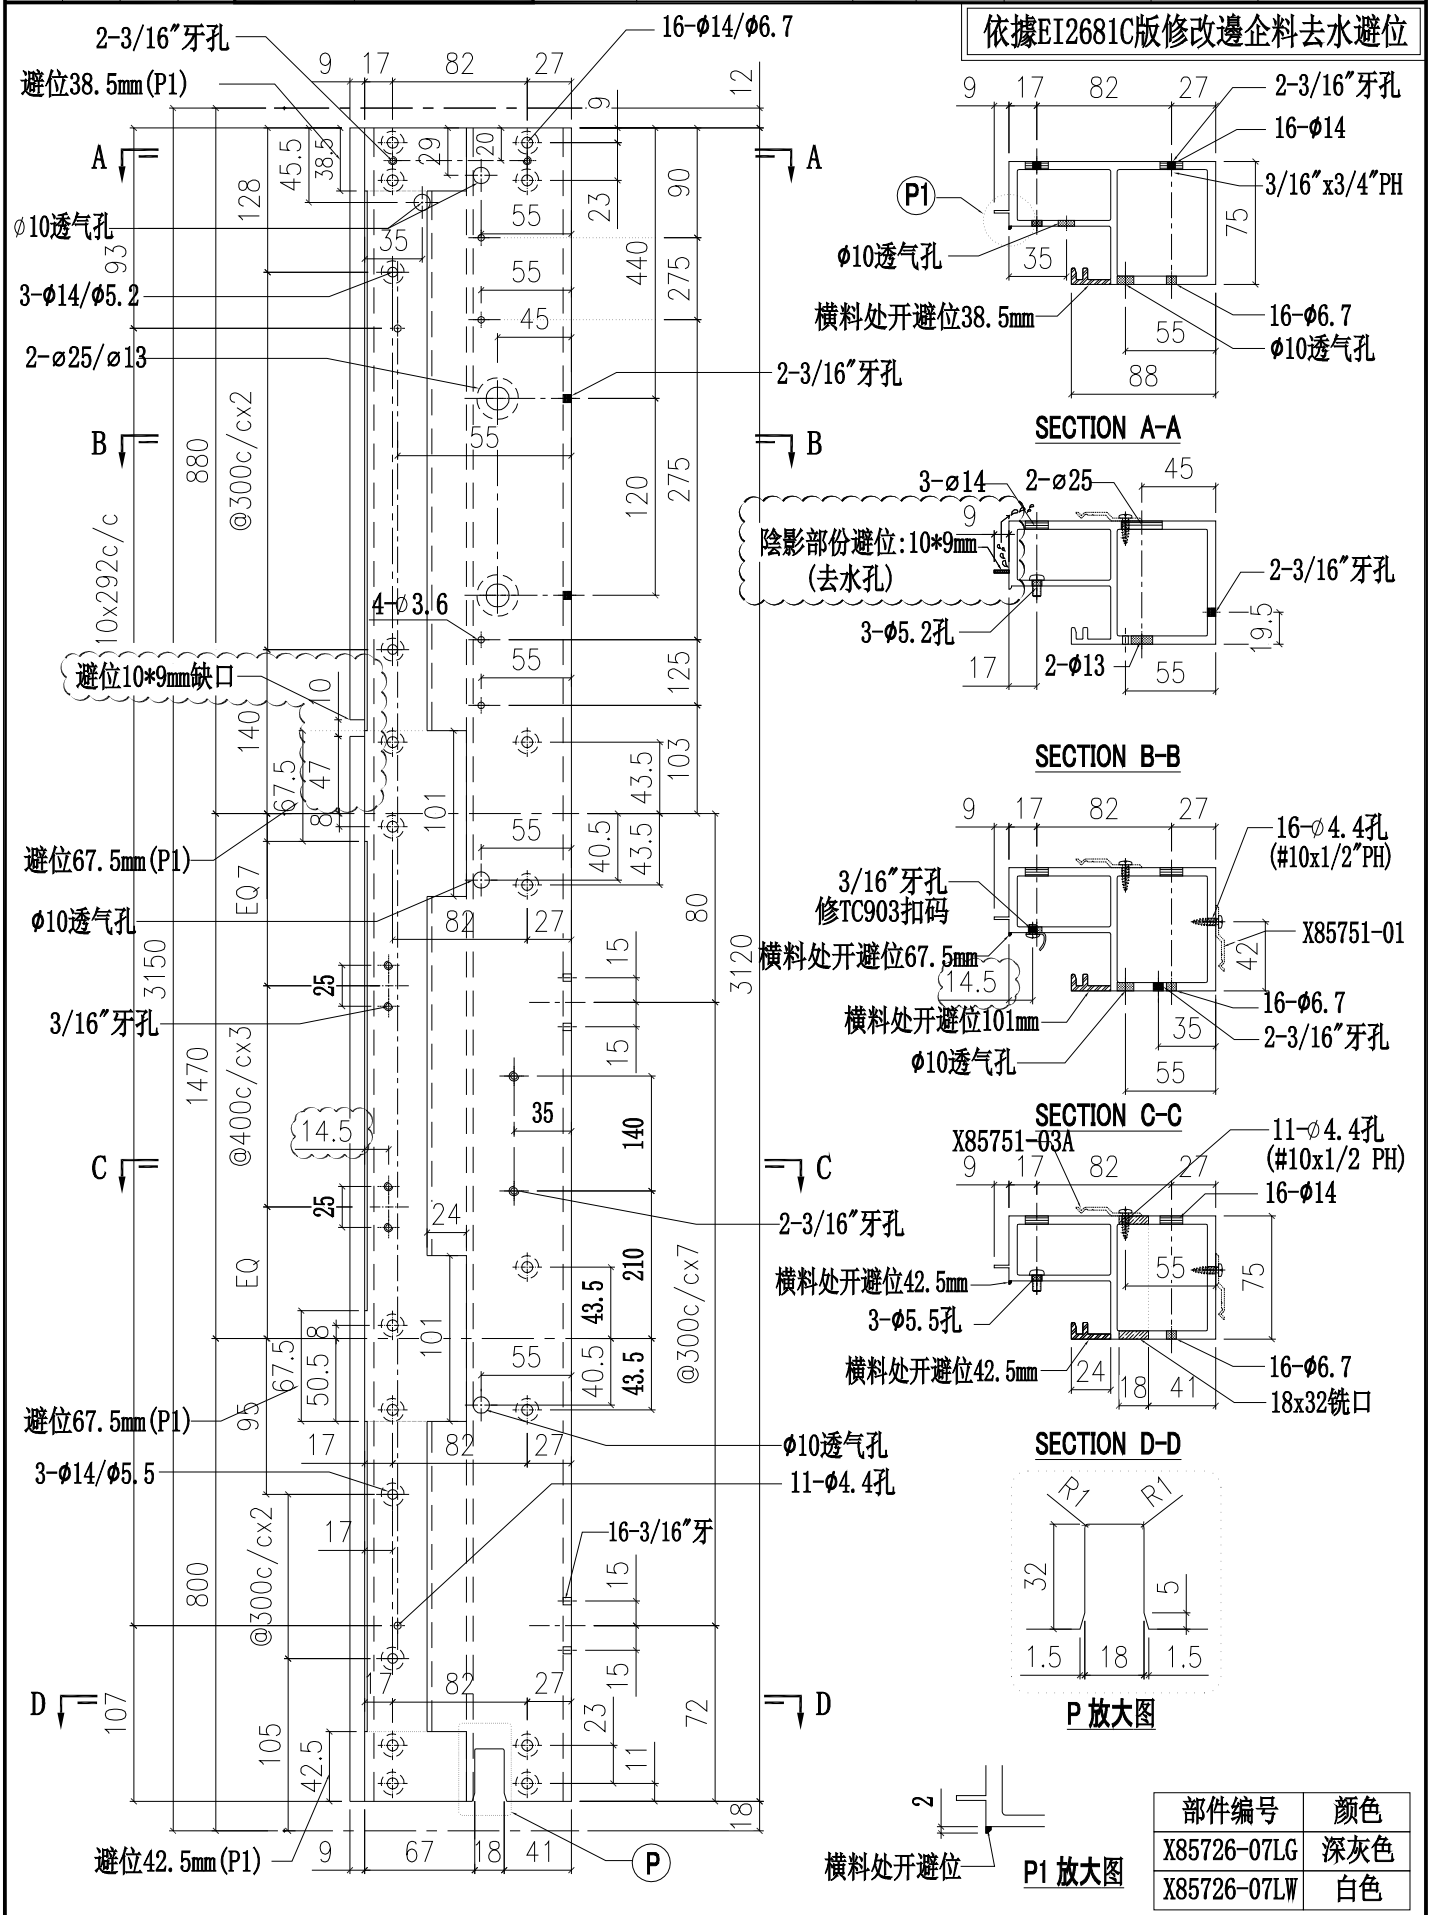

SECTION A-A

SECTION B-B

SECTION C-C

SECTION D-D

P 放大图

横料处开避位

P1 放大图

部件编号	颜色
X85726-07LG	深灰色
X85726-07LW	白色

美特鋁質有限公司
MIDI Aluminium Fabricator Ltd.

工程號	J851	類別		物料號	-		
地盤	青衣190	制圖	W.E.X	2020.11.17	圖號	X85726-07R	
图纸名称	铝料加工图	復核	-	-	數量	-	
材料	X85726	批准	-	-	單件重量	-	(KG)

修改	A	B	C	採用工廠	✓	地盤	-
日期	15/10	17/11	25/11	材料颜色	-		

依據EI2681C版修改邊企料去水避位

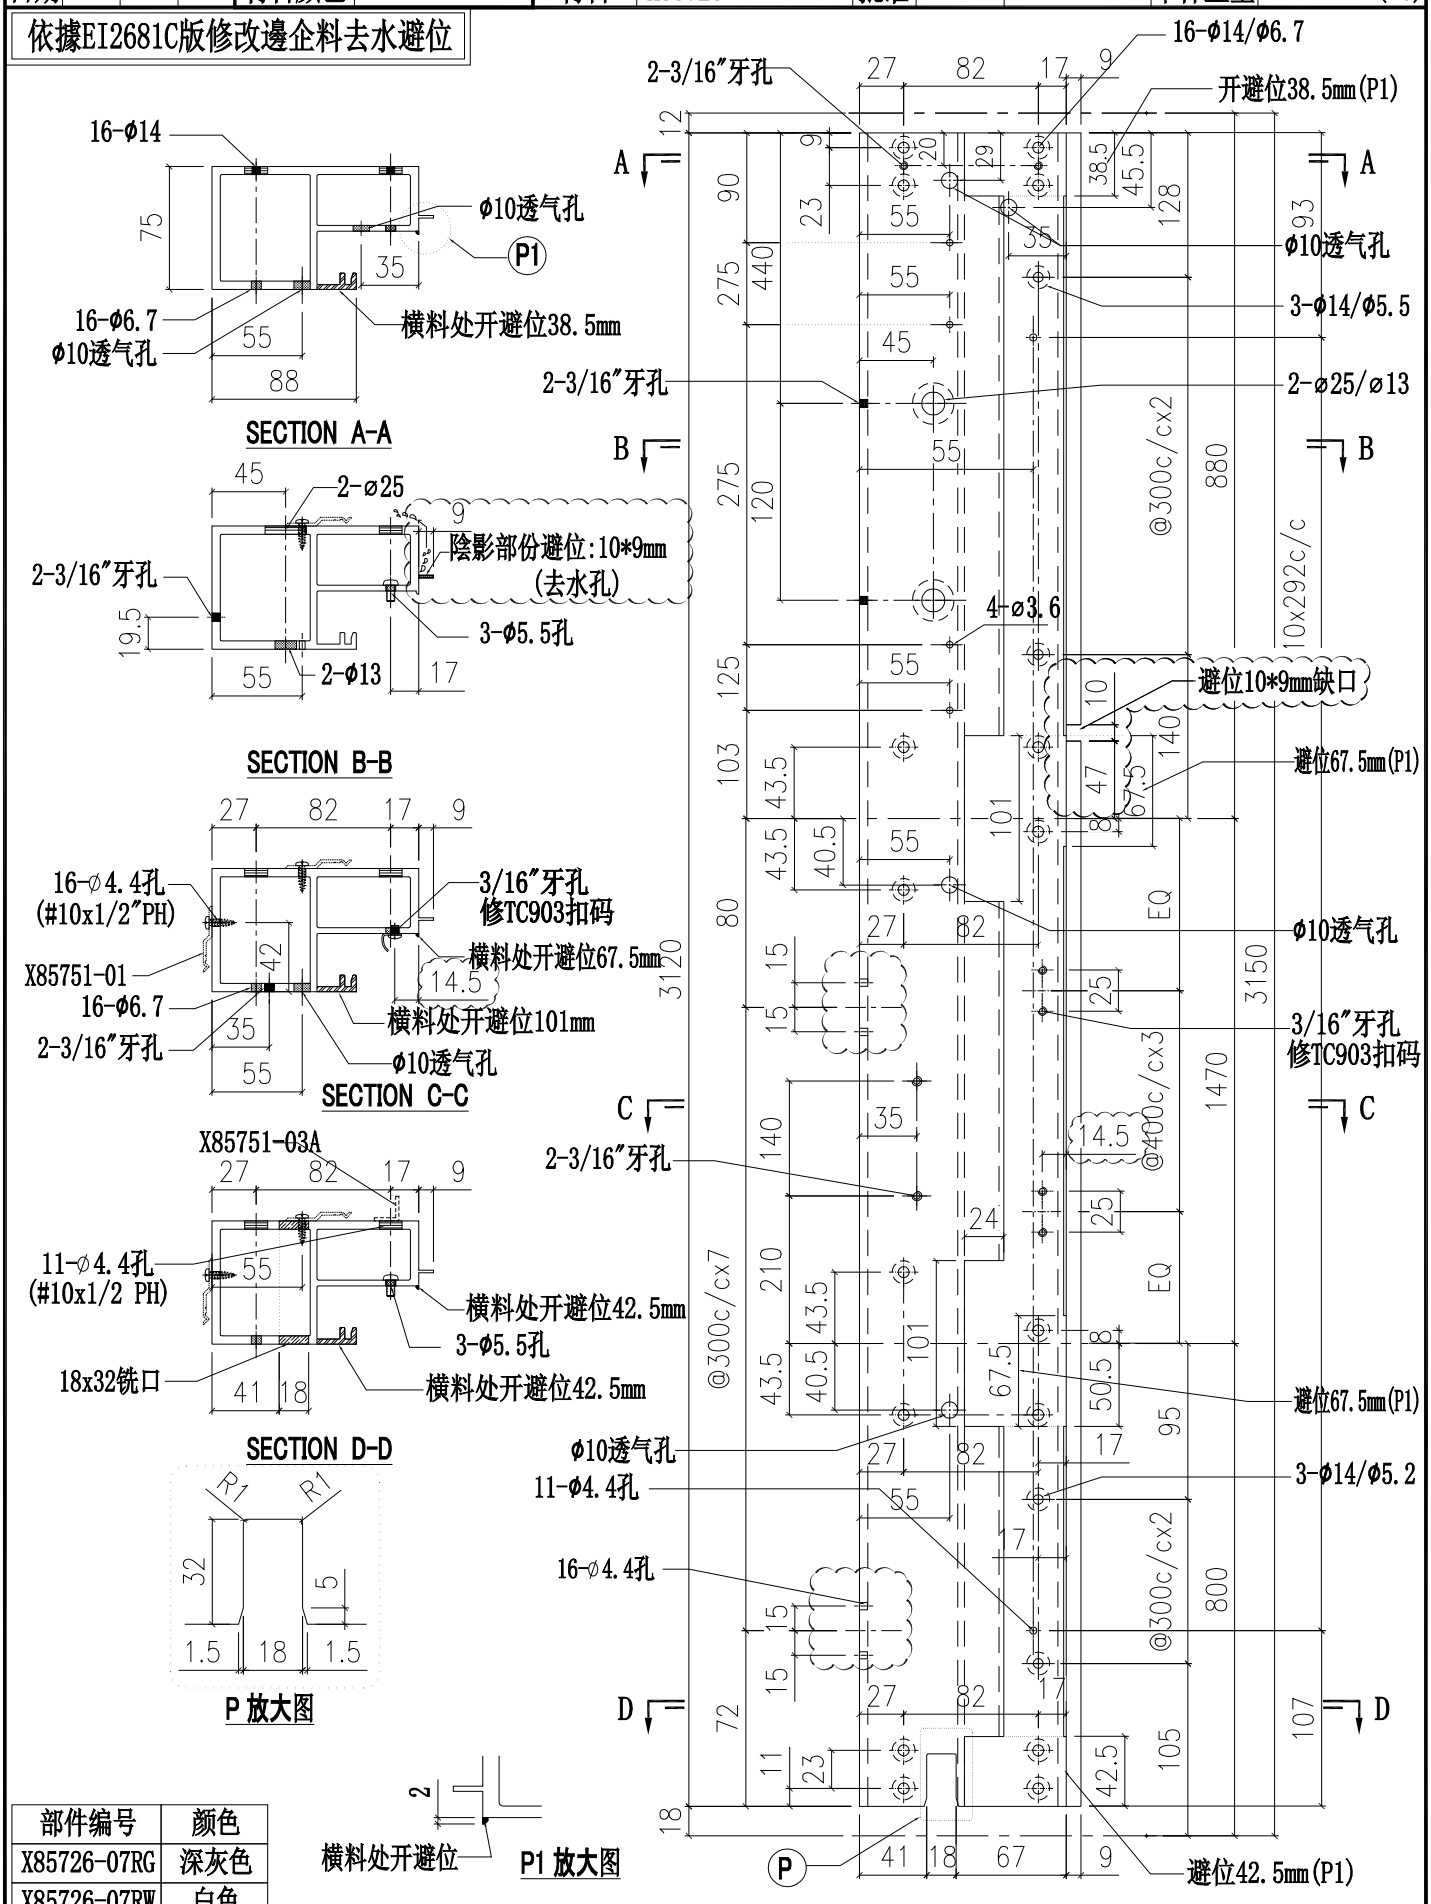

部件编号	颜色
X85726-07RG	深灰色
X85726-07RW	白色

美特鋁質有限公司 MIDI Aluminium Fabricator Ltd.				工程號	J851	類別		物料號	-		
				地盤	青衣190	制圖	W.E.X	2020.11.17	圖號	X85726-08L	
修改	A	B	採用工廠 ✓ 地盤 -	图纸名称	铝料加工图	復核	-	-	數量	-	
日期	15/10	25/11	材料顏色 -	材料	X85726	批准	-	-	單件重量	-	(KG)

依據EI2681C版修改邊企料去水避位

部件编号	颜色
X85726-08LG	深灰色
X85726-08LW	白色

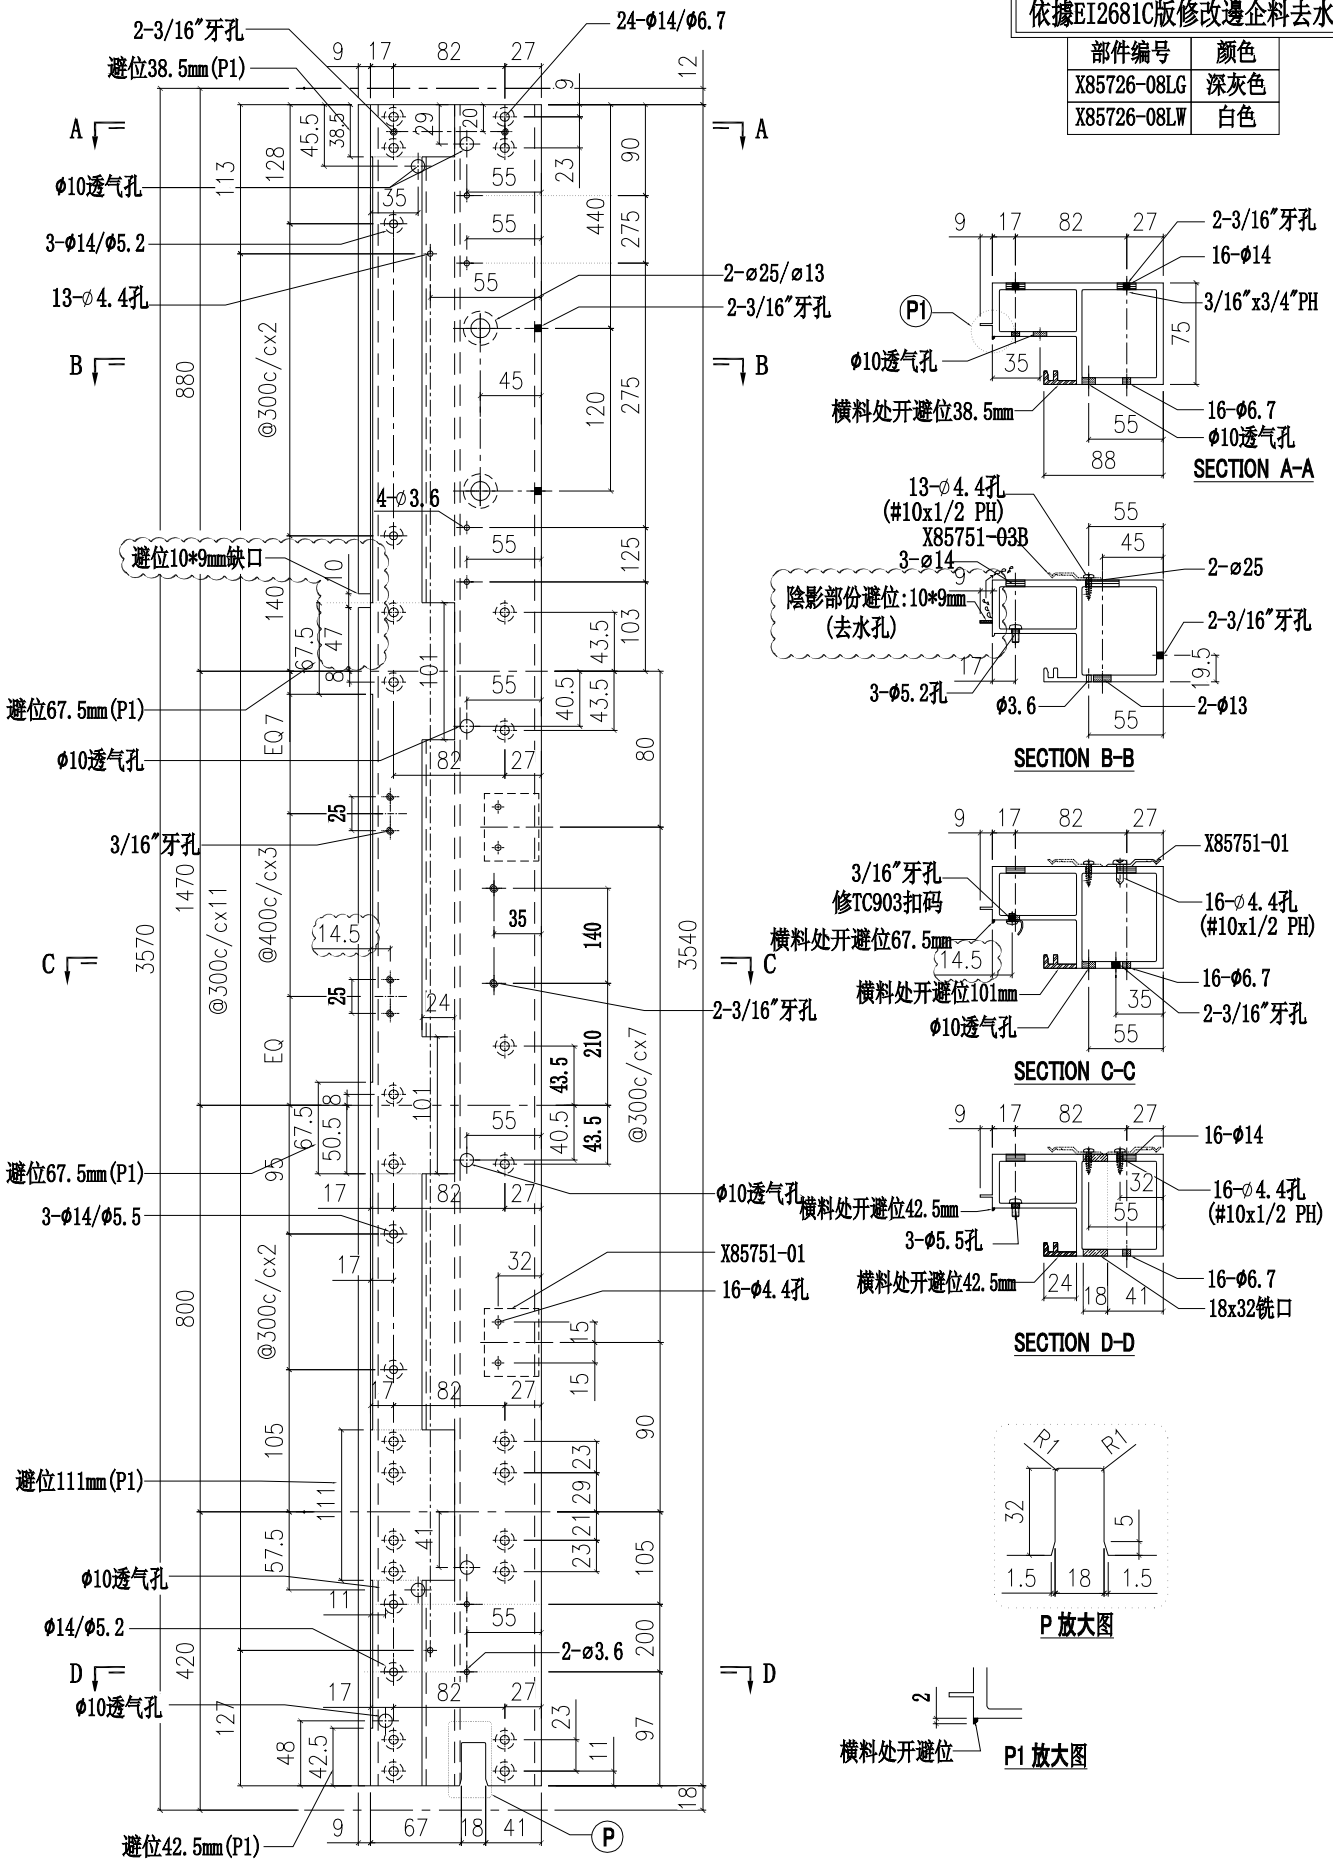

SECTION A-A

SECTION B-B

SECTION C-C

SECTION D-D

P 放大图

P1 放大图

美特鋁質有限公司 MIDI Aluminium Fabricator Ltd.				工程號	J851	類別		物料號	-		
				地盤	青衣190	制圖	W.E.X	2020.11.17	圖號	X85726-08R	
修改	A	B	採用工廠 ✓ 地盤 -	图纸名称	铝料加工图	復核	-	-	數量	-	
日期	15/10	25/11	材料顏色 -	材料	X85726	批准	-	-	單件重量	-	(KG)

依據EI2681C版修改邊企料去水避位

顏色	部件编号
深灰色	X85726-08RG
白色	X85726-08RW

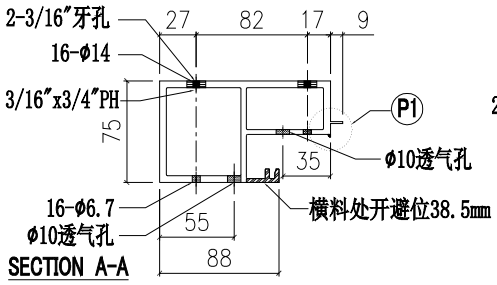

SECTION A-A

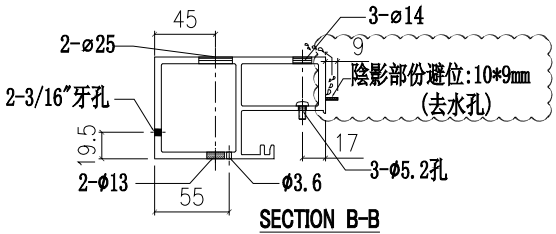

SECTION B-B

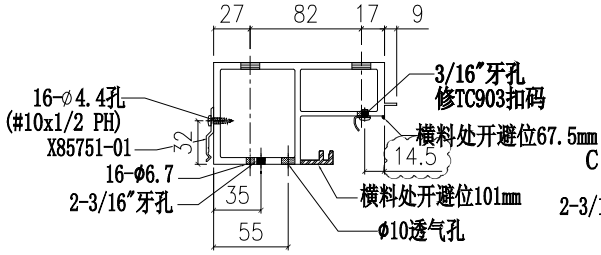

SECTION C-C

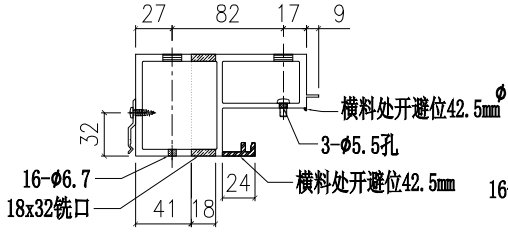

SECTION D-D

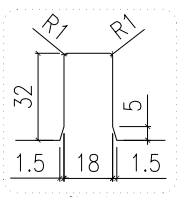

P 放大图

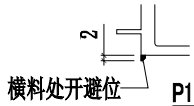

P1 放大图

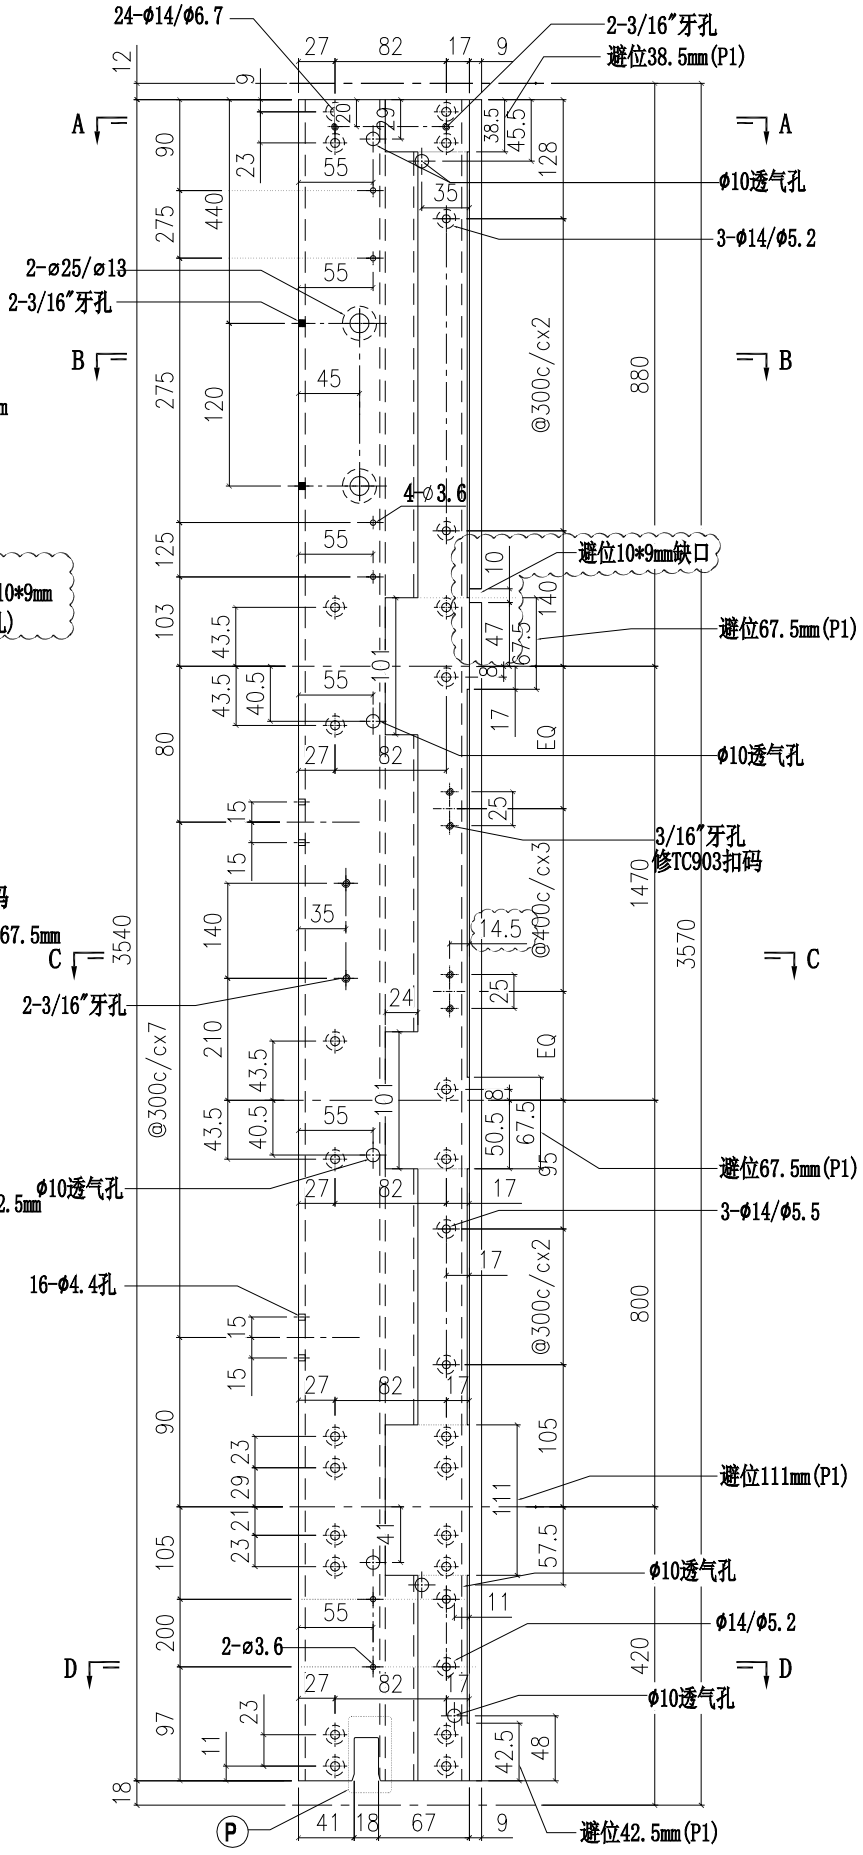

美特鋁質有限公司 MIDI Aluminium Fabricator Ltd.				工程號	J851	類別		物料號	-		
				地盤	青衣190	制圖	W.E.X	2020.11.17	圖號	X85726-09L	
修改	A	B	採用工廠 ✓ 地盤 -	图纸名称	铝料加工图	復核	-	-	數量	-	
日期	15/10	25/11	材料顏色 -	材料	X85726	批准	-	-	單件重量	-	(KG)

依據EI2681C版修改邊企料去水避位

部件编号	颜色
X85726-09LG	深灰色
X85726-09LW	白色

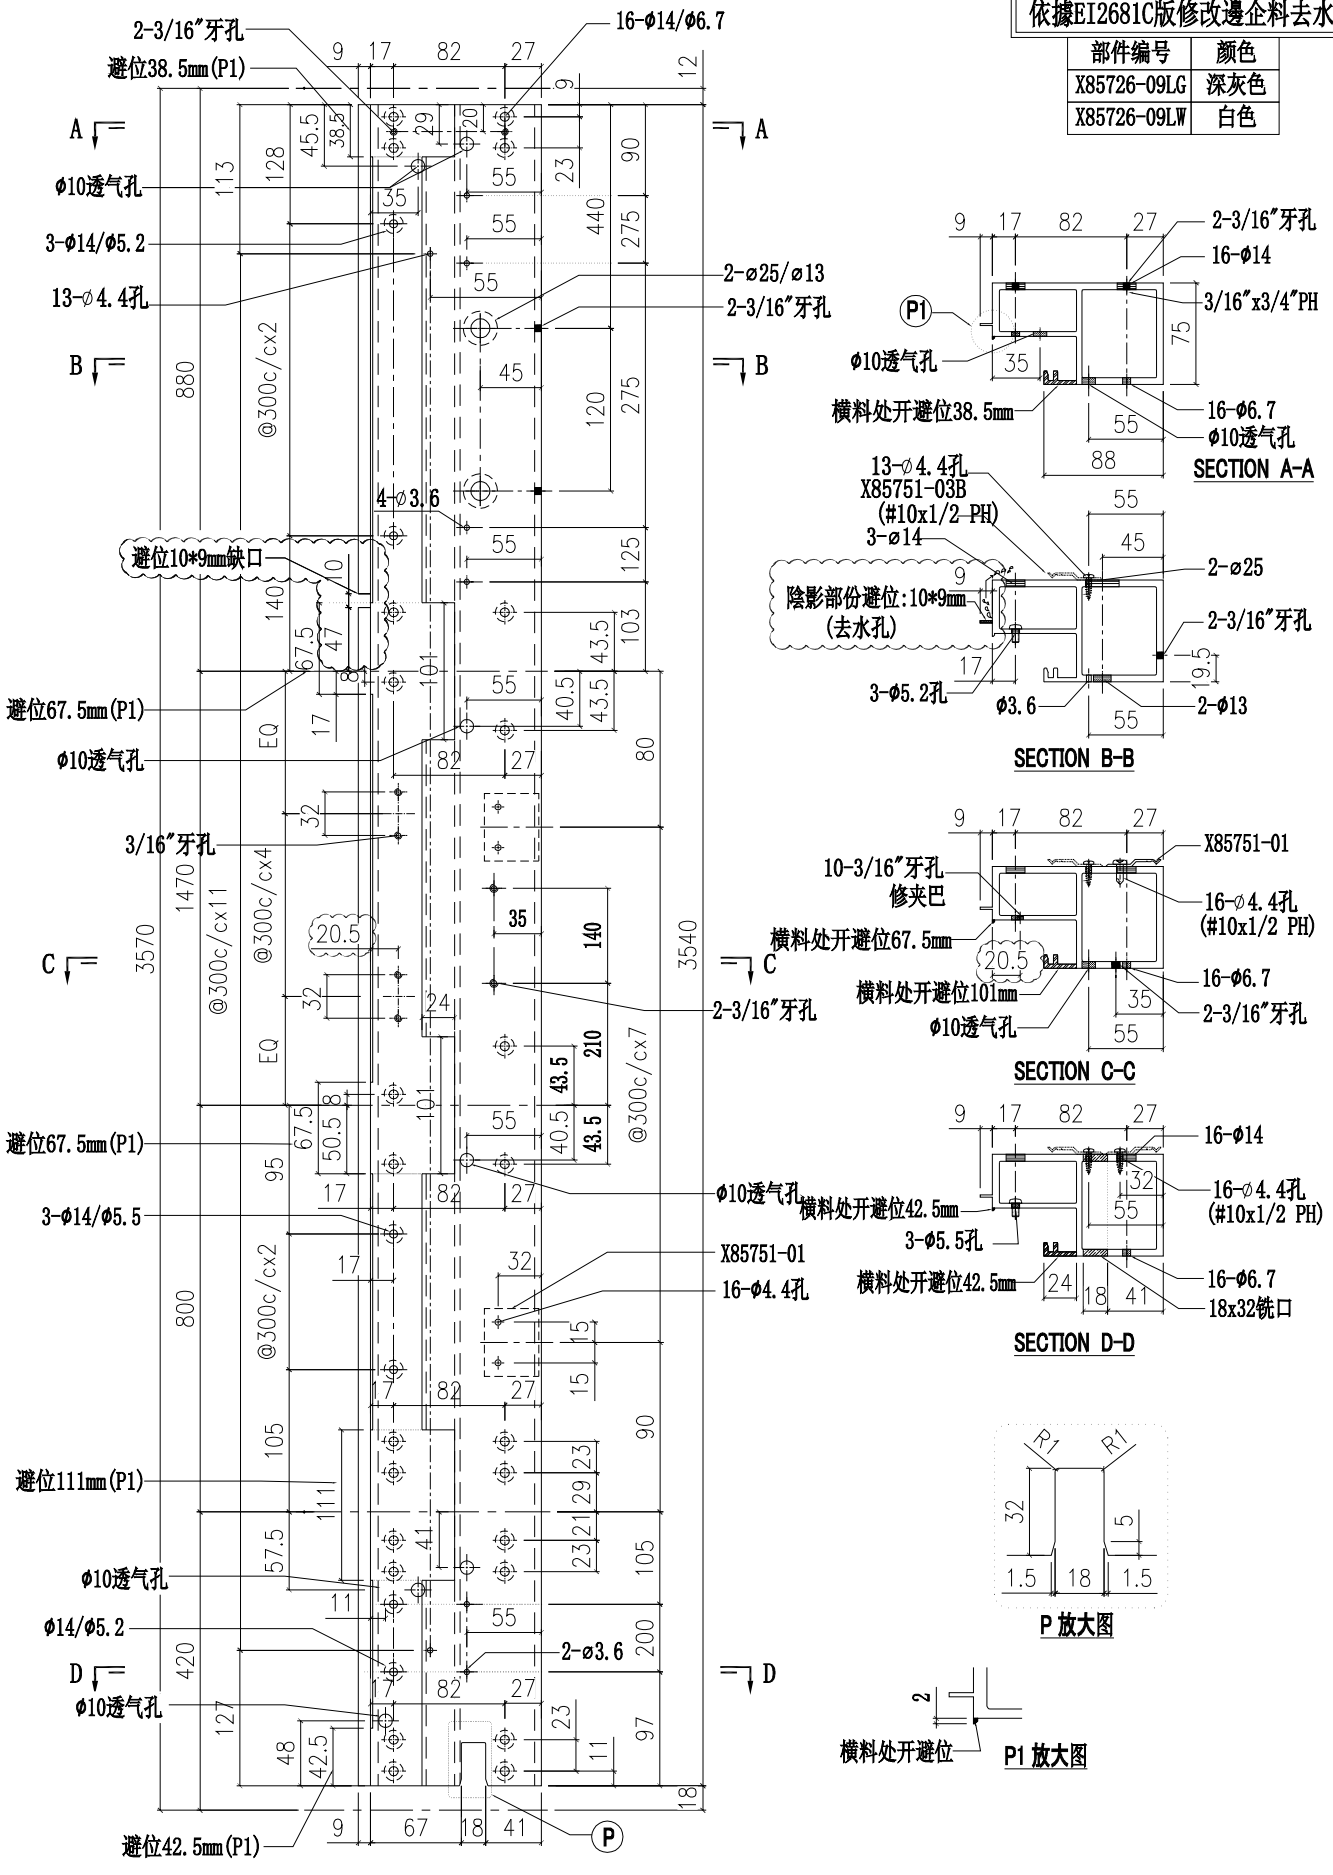

SECTION A-A

SECTION B-B

SECTION C-C

SECTION D-D

P 放大图

P1 放大图

美特鋁質有限公司
MIDI Aluminium Fabricator Ltd.

工程號	J851	類別		物料號	-				
地盤	青衣190	制圖	W.E.X	2020.11.17	圖號	X85726-09R			
图纸名称	铝料加工图	復核	-	-	數量	-			
材料	X85726	批准	-	-	單件重量	-	(KG)		

修改	A	B		採用工廠	✓	地盤	-
日期	15/10	25/11		材料顏色	-		

依據EI2681C版修改邊企料去水避位

部件编号	颜色

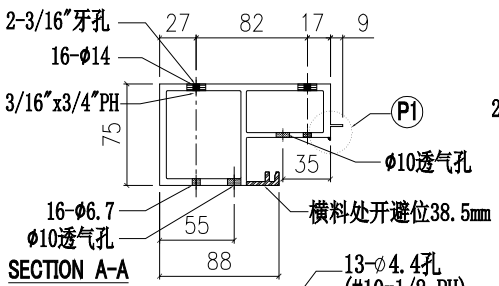

SECTION A-A

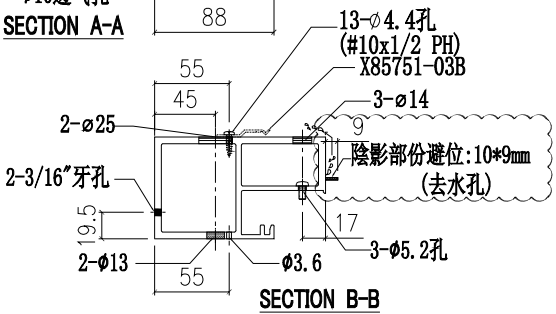

SECTION B-B

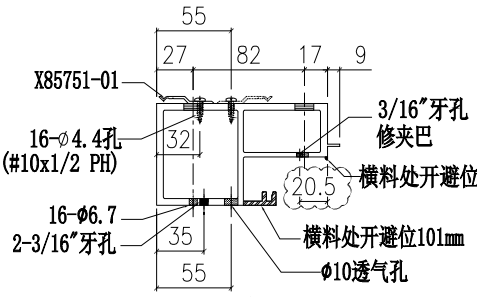

SECTION C-C

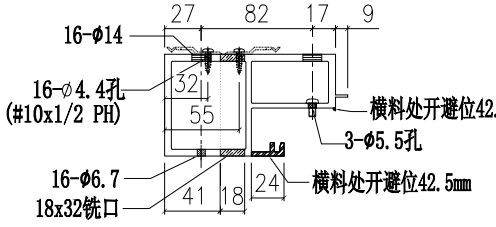

SECTION D-D

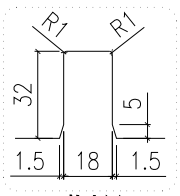

P 放大图

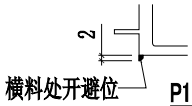

P1 放大图

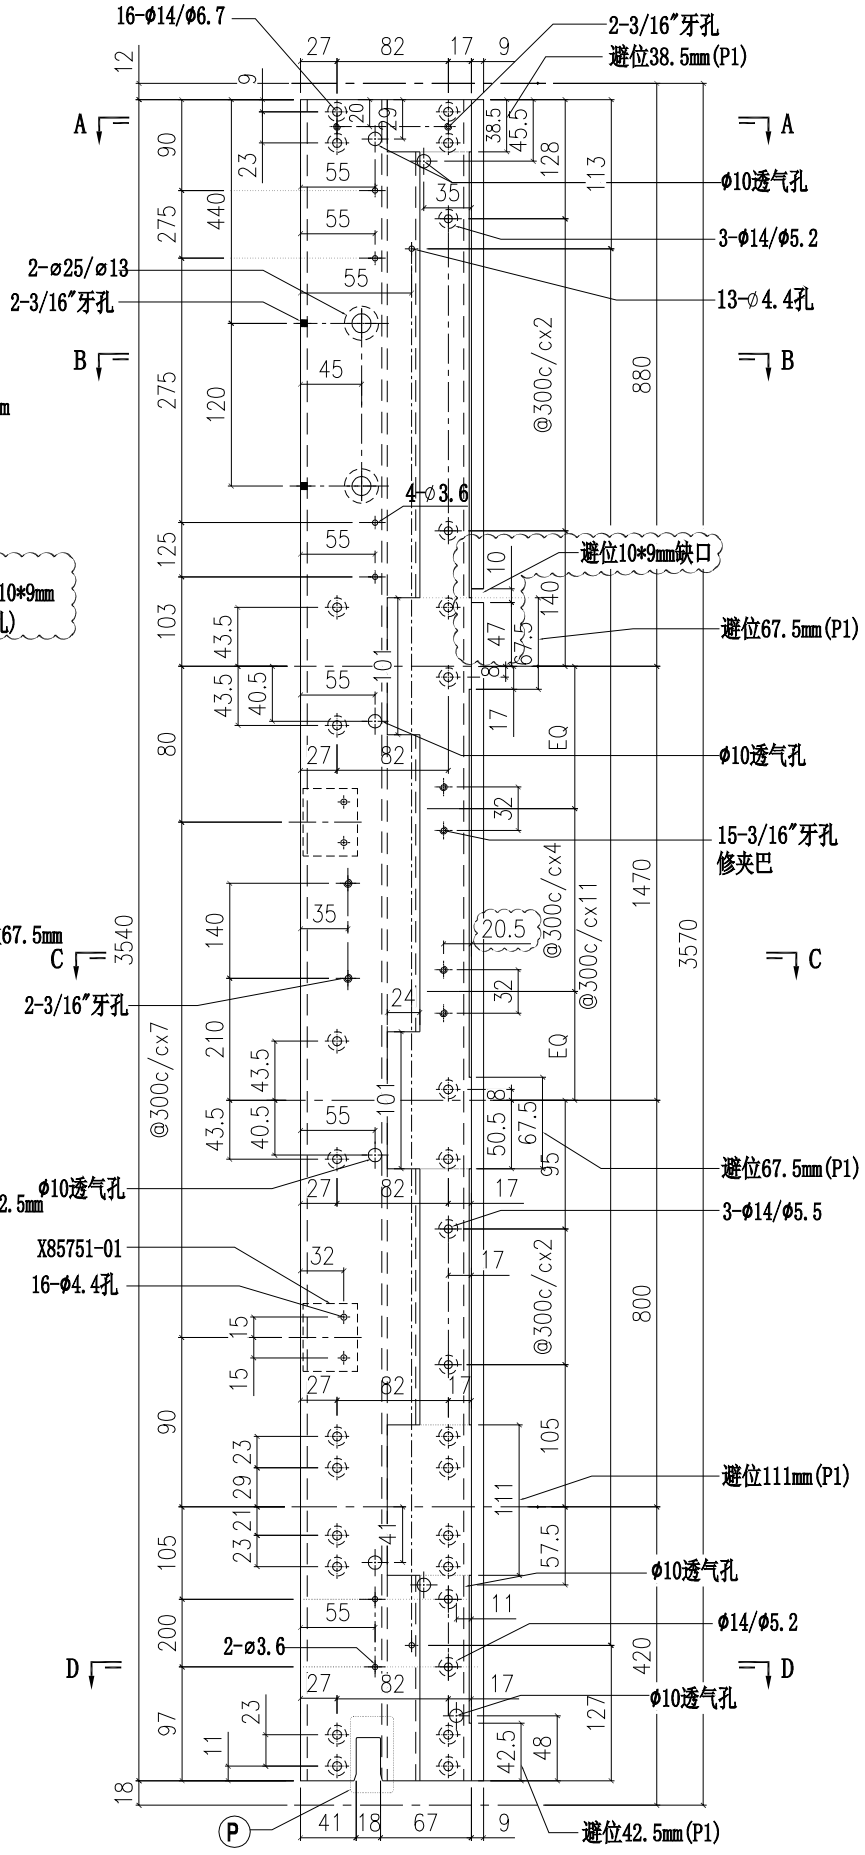

美特鋁質有限公司 MIDI Aluminium Fabricator Ltd.				工程號	J851	類別		物料號	-		
				地盤	青衣190	制圖	W.E.X	2020.11.17	圖號	X85726-10L	
修改	A	B	採用工廠 ✓ 地盤 -	图纸名称	铝料加工图	復核	-	-	數量	-	
日期	15/10	25/11	材料顏色 -	材料	X85726	批准	-	-	單件重量	-	(KG)

依據EI2681C版修改邊企料去水避位

部件编号	颜色
X85726-10LG	深灰色
X85726-10LW	白色

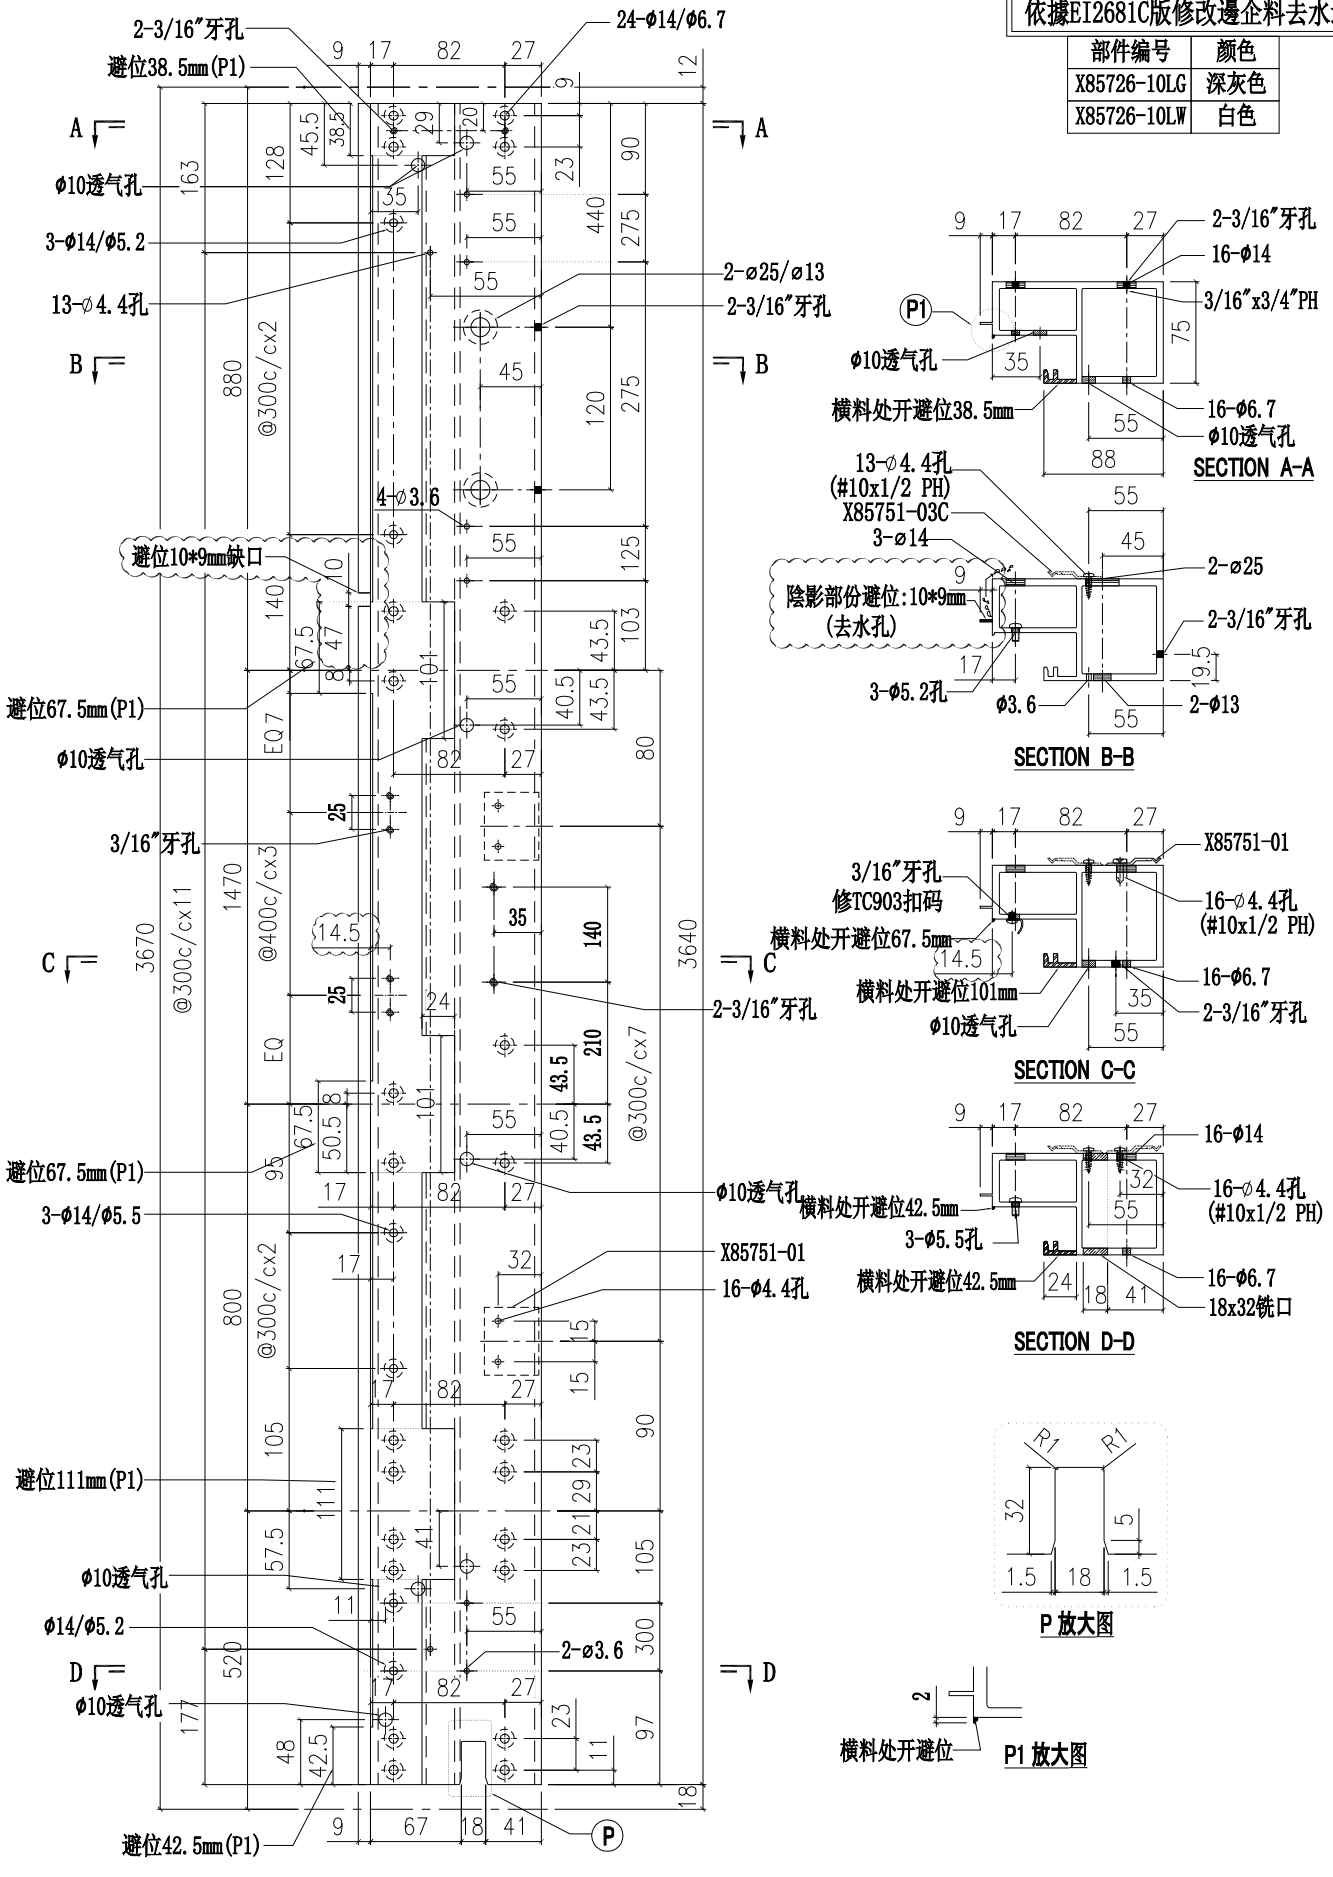

SECTION A-A

SECTION B-B

SECTION C-C

SECTION D-D

P 放大图

P1 放大图

美特鋁質有限公司
MIDI Aluminium Fabricator Ltd.

工程號	J851	類別		物料號	-		
地盤	青衣190	制圖	W.E.X	2020.11.17	圖號	X85726-10R	
图纸名称	铝料加工图	復核	-	-	數量	-	
材料	X85726	批准	-	-	單件重量	-	(KG)

修改	A	B	C	採用工廠 ✓	地盤	-
日期	15/10	19/11	25/11	材料顏色	-	

依據EI2681C版修改邊企料去水避位

部件编号	颜色
X85726-10RG	深灰色
X85726-10RW	白色

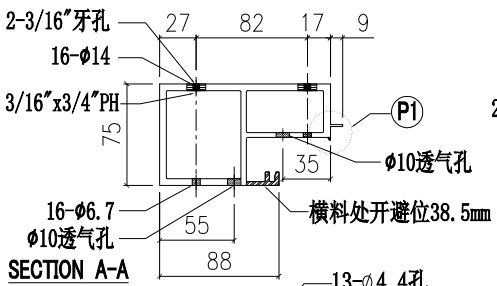

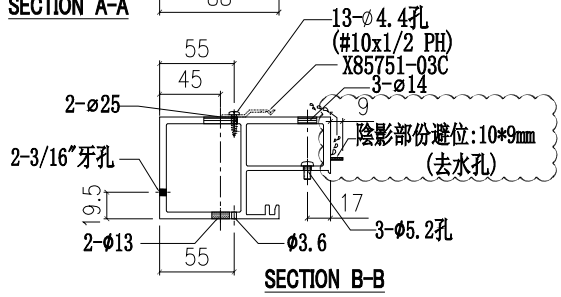

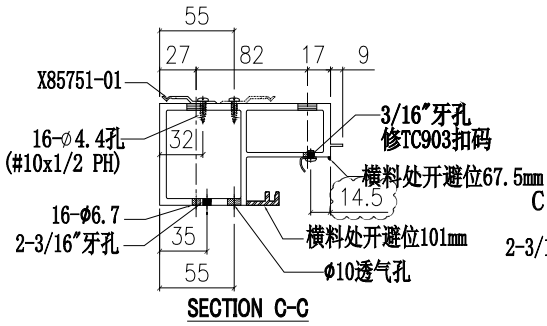

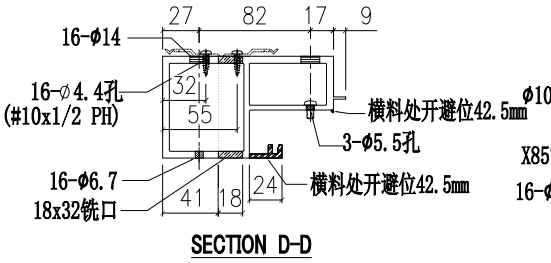

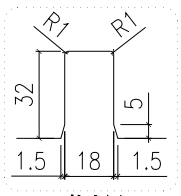

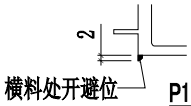

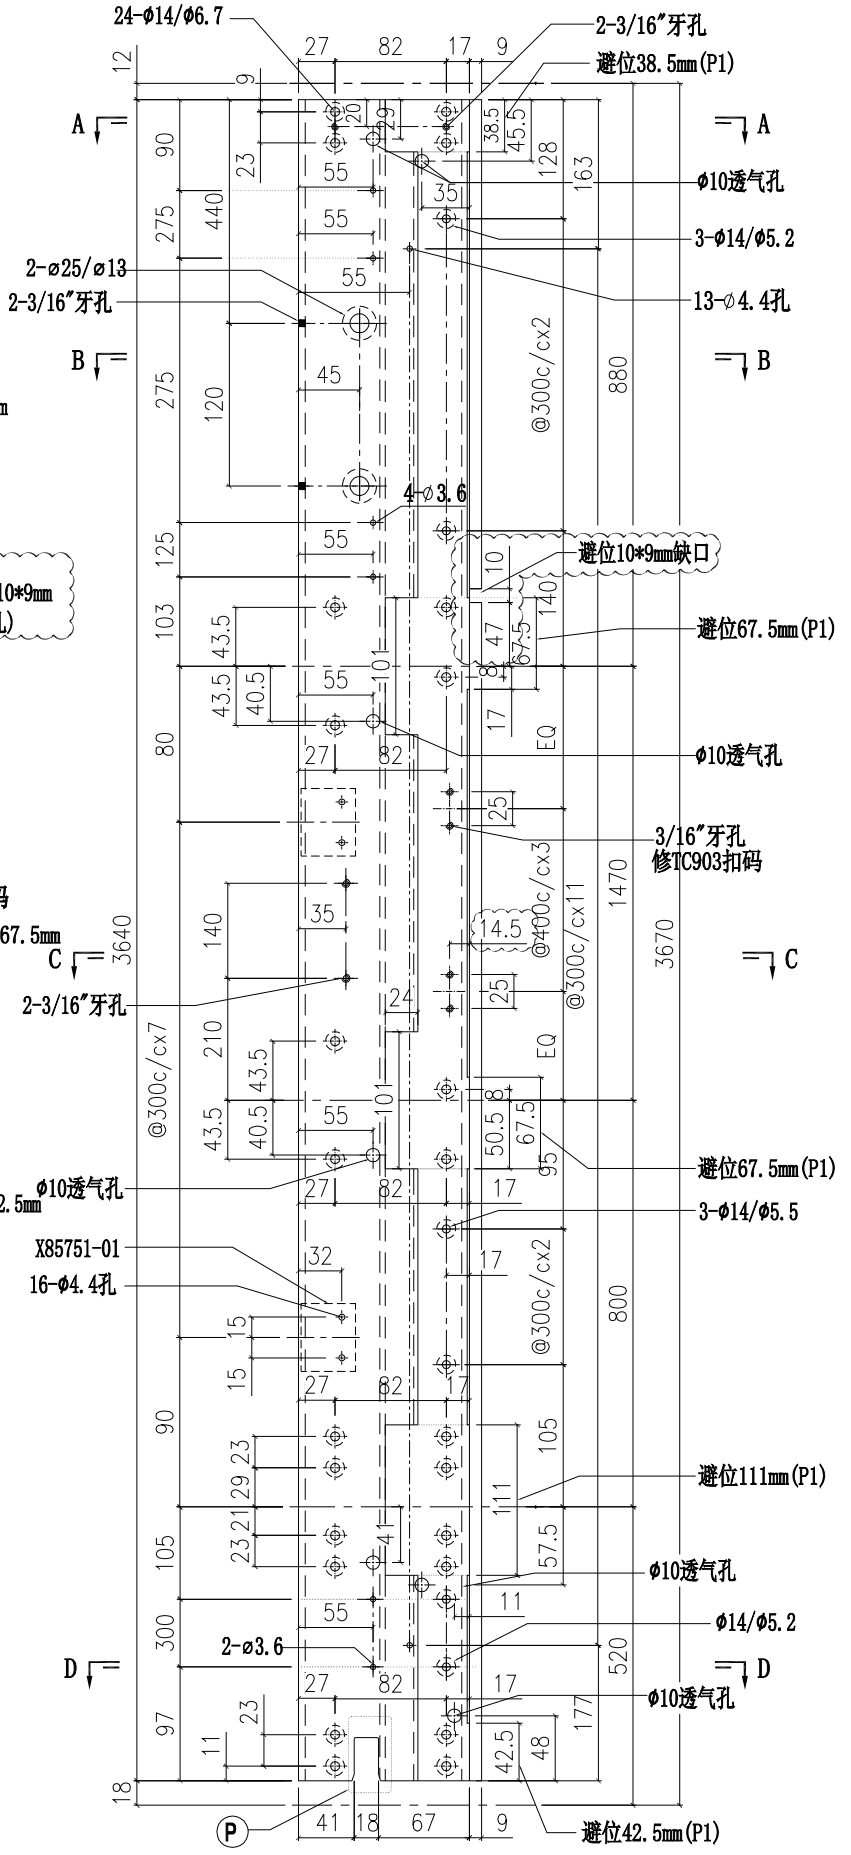

美特鋁質有限公司 MIDI Aluminium Fabricator Ltd.				工程號	J851	類別		物料號	-		
				地盤	青衣190	制圖	W.E.X	2020.11.17	圖號	X85726-11L	
修改	A	B	採用工廠 ✓ 地盤 -	图纸名称	铝料加工图	復核	-	-	數量	-	
日期	15/10	25/11	材料顏色 -	材料	X85726	批准	-	-	單件重量	-	(KG)

依據EI2681C版修改邊企料去水避位

部件编号	颜色
X85726-11LG	深灰色
X85726-11LW	白色

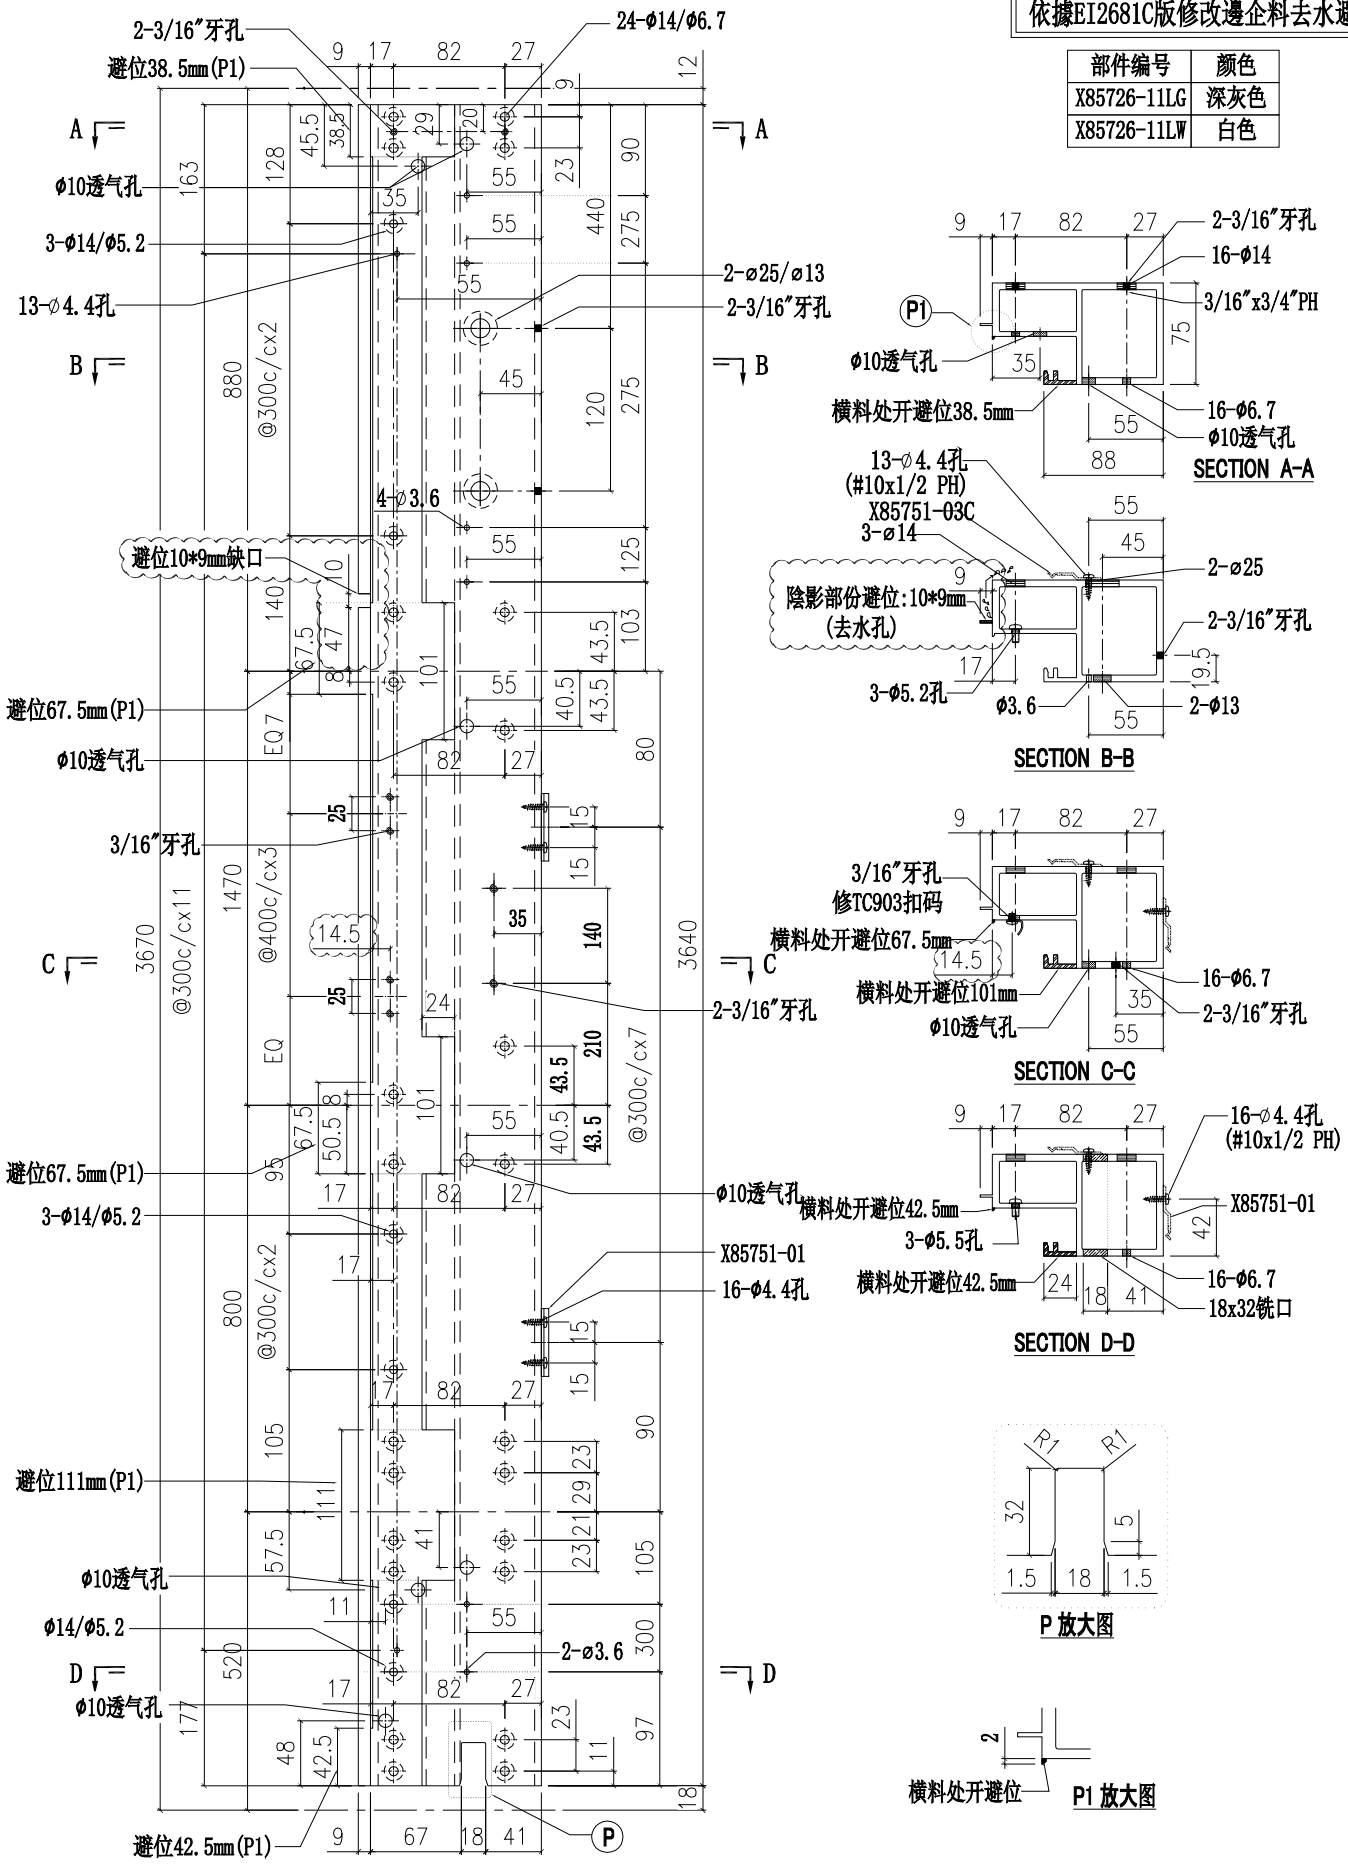

SECTION A-A

SECTION B-B

SECTION C-C

SECTION D-D

P 放大图

P1 放大图

美特鋁質有限公司
MIDI Aluminium Fabricator Ltd.

工程號	J851	類別		物料號	-				
地盤	青衣190	制圖	W.E.X	2020.11.17	圖號	X85726-11R			
图纸名称	铝料加工图	復核	-	-	數量	-			
材料	X85726	批准	-	-	單件重量	-	(KG)		

修改	A	B		採用工廠	✓	地盤	-
日期	15/10	25/11		材料颜色	-		

依據EI2681C版修改邊企料去水避位

颜色	部件编号
深灰色	X85726-11RG
白色	X85726-11RW

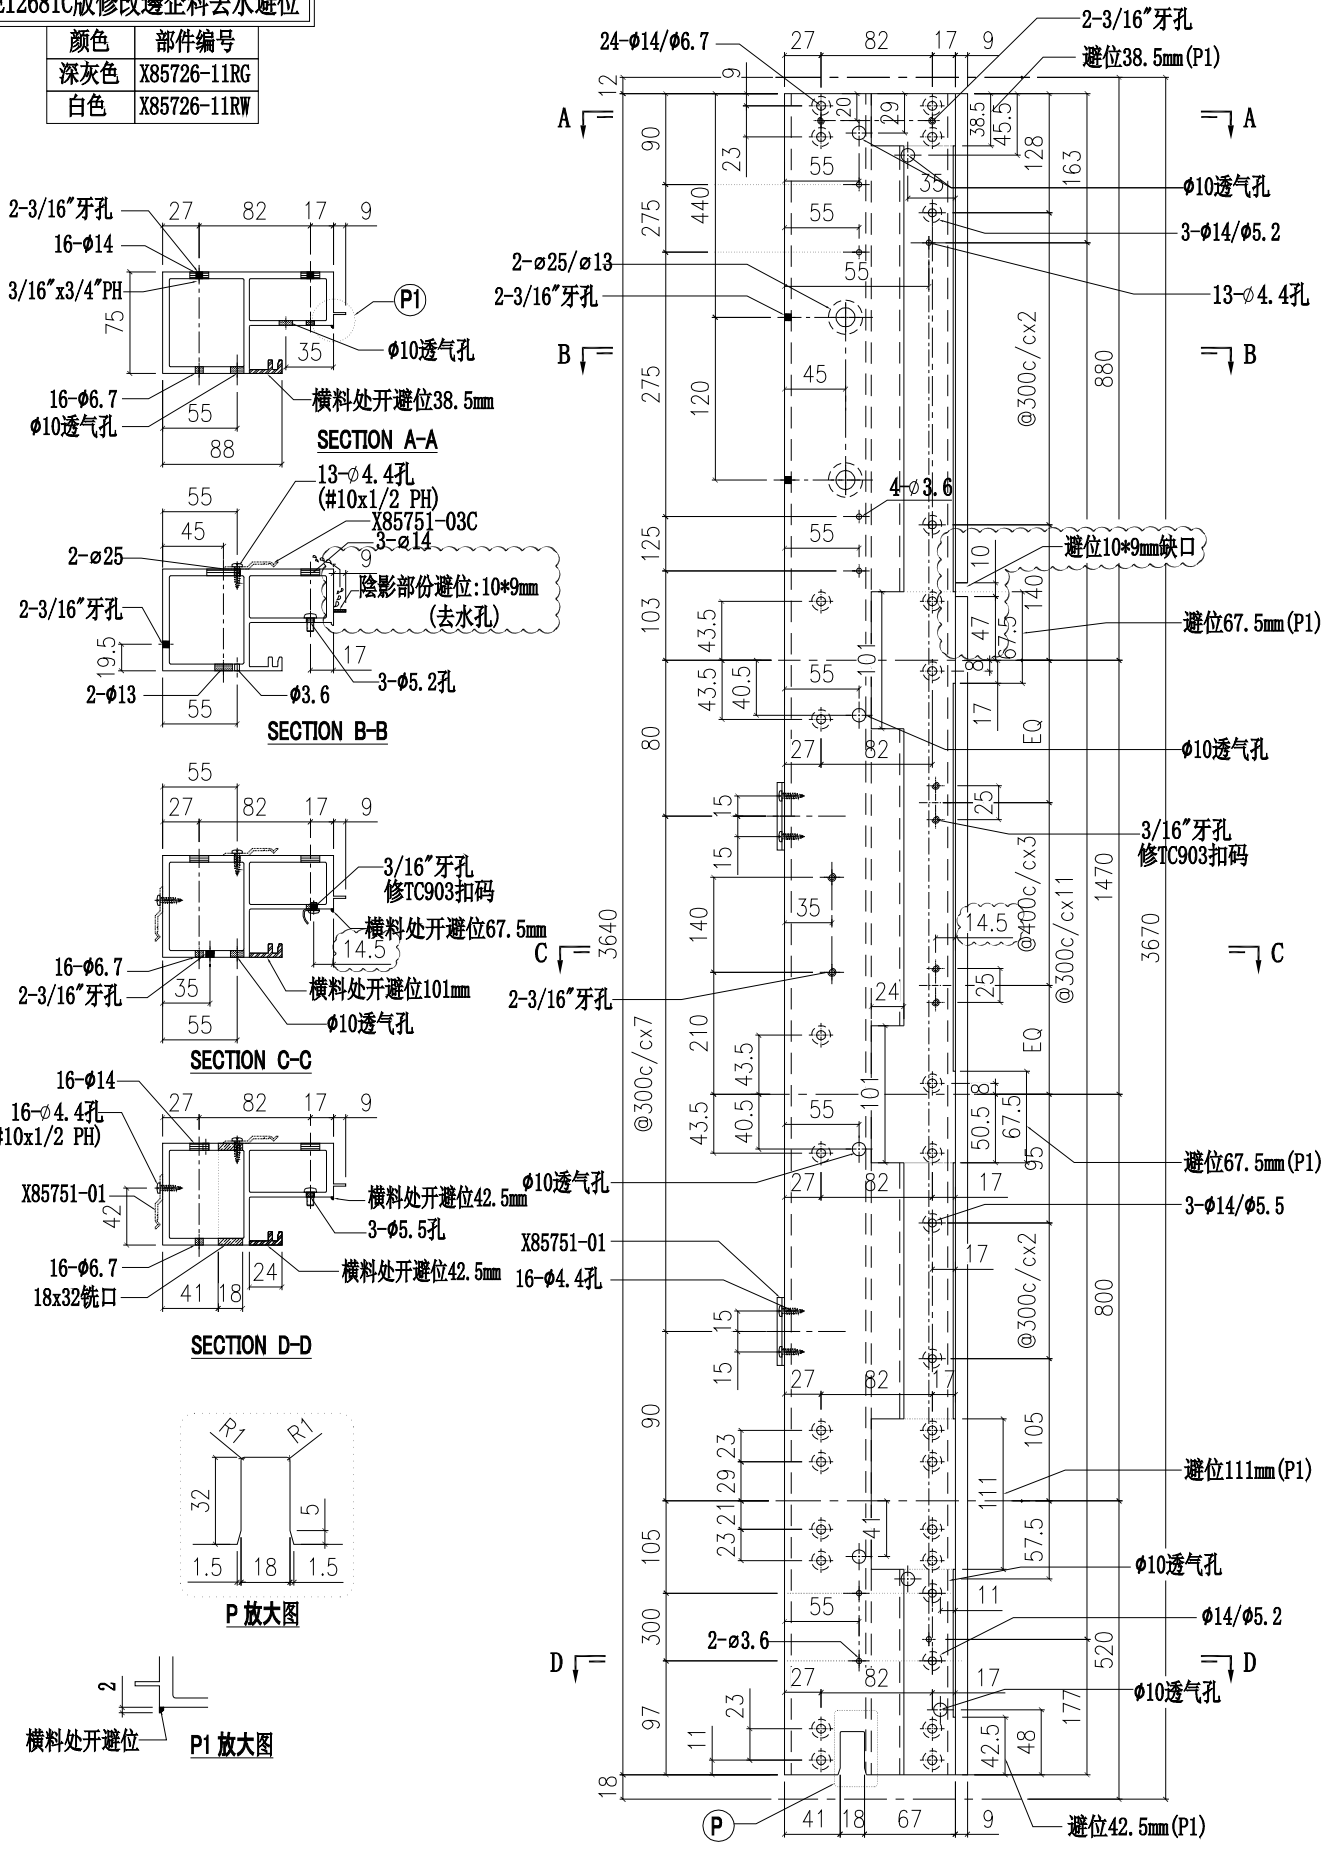

美特鋁質有限公司 MIDI Aluminium Fabricator Ltd.				工程號	J851	類別		物料號	-		
				地盤	青衣190	制圖	W.E.X	2020.11.17	圖號	X85726-12	
修改	A	B	採用工廠 ✓ 地盤 -	图纸名称	铝料加工图	復核	-	-	數量	-	
日期	15/10	25/11	材料顏色 -	材料	X85726	批准	-	-	單件重量	-	(KG)

依據EI2681C版修改邊企料去水避位

部件编号	颜色
X85726-12G	深灰色
X85726-12W	白色

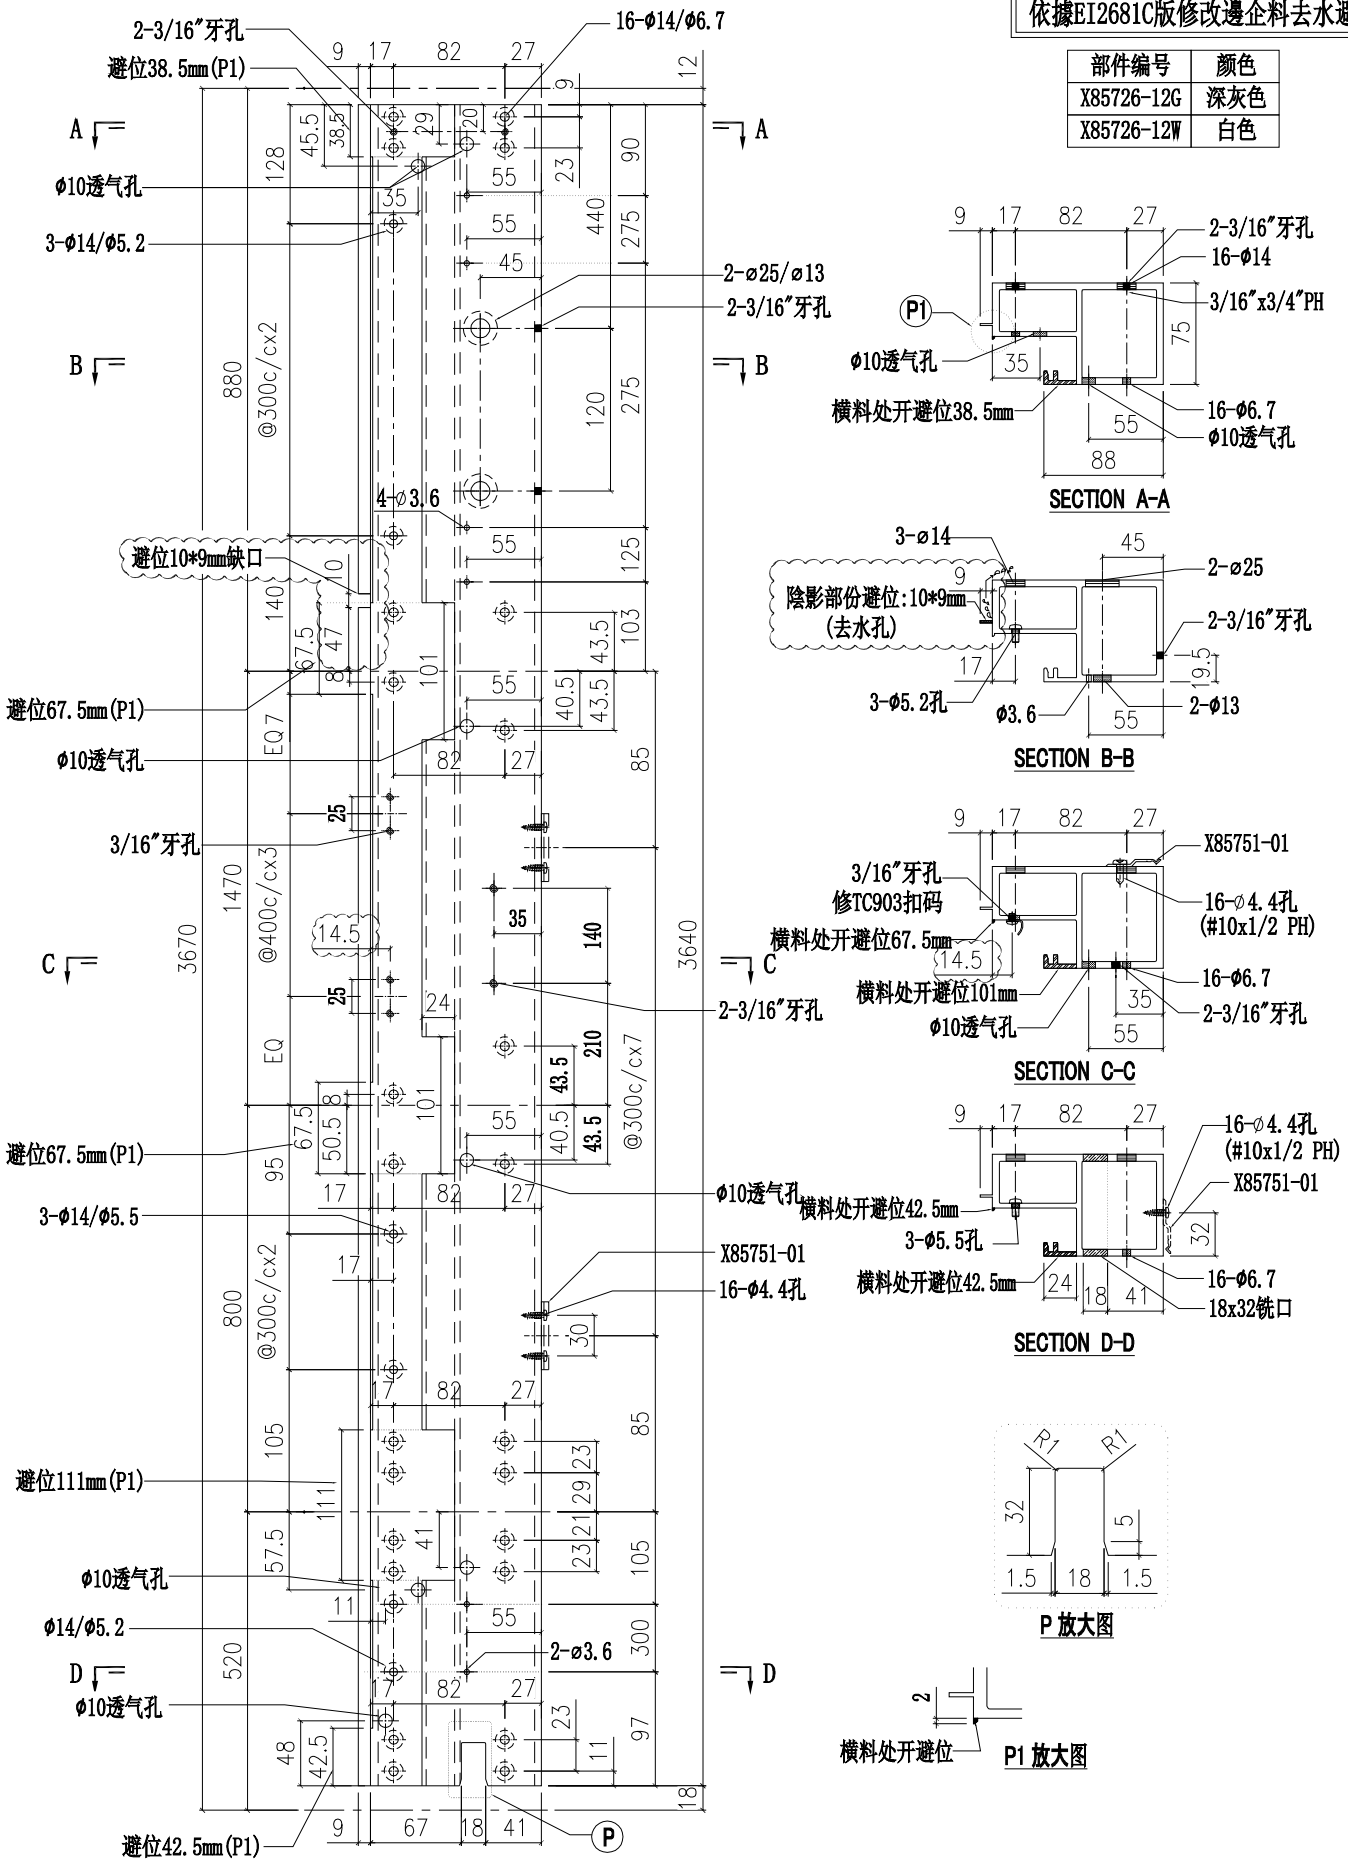

美特鋁質有限公司 MIDI Aluminium Fabricator Ltd.				工程號	J851	類別		物料號	-		
				地盤	青衣190	制圖	W.E.X	2020.11.17	圖號	X85726-13L	
修改	A	B	採用工廠 ✓ 地盤 -	图纸名称	铝料加工图	復核	-	-	數量	-	
日期	15/10	25/11	材料顏色 -	材料	X85726	批准	-	-	單件重量	-	(KG)

依據EI2681C版修改邊企料去水避位

部件编号	颜色
X85726-13LG	深灰色
X85726-13LW	白色

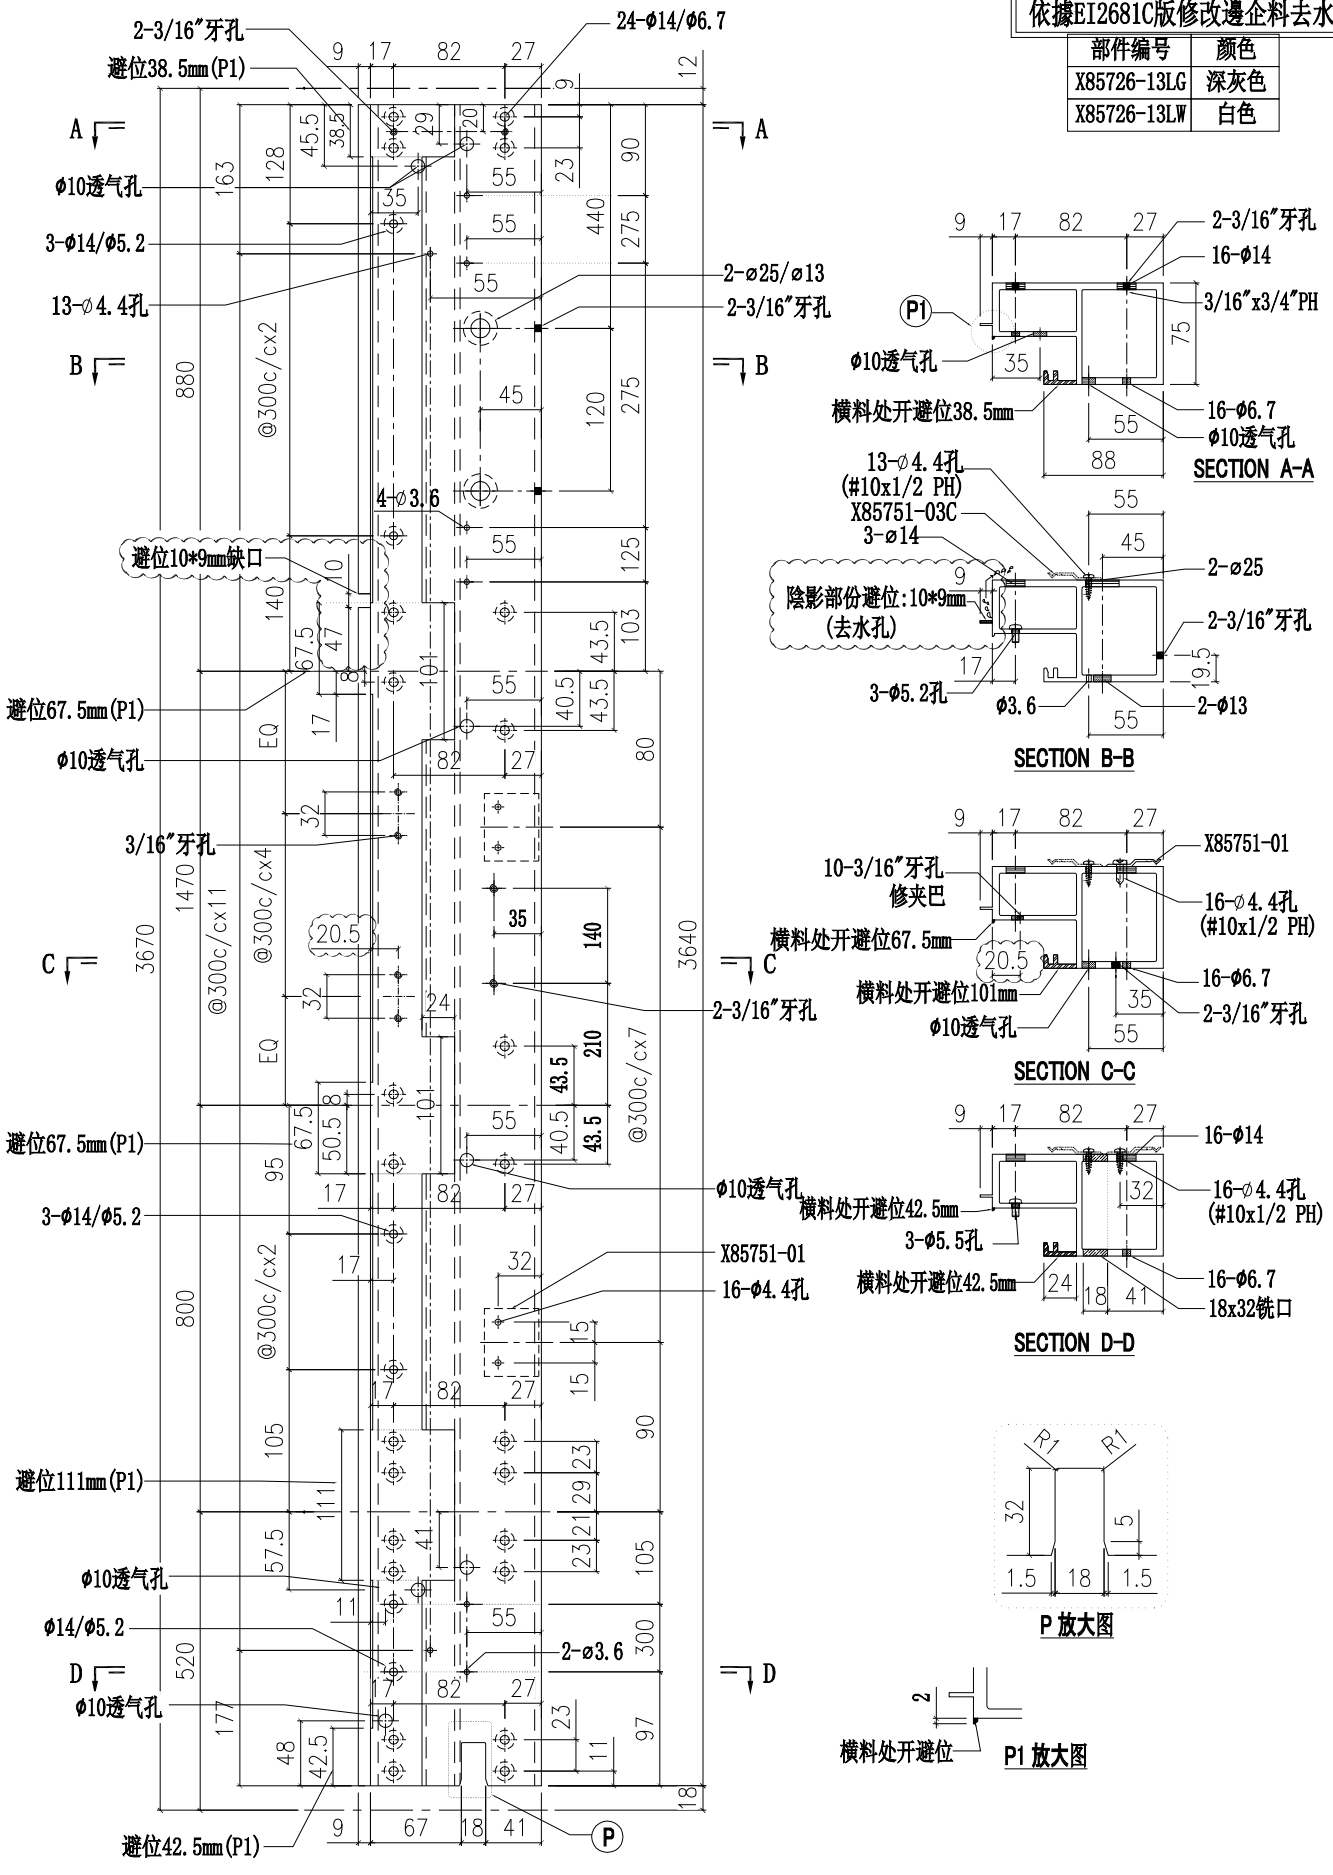

美特鋁質有限公司
MIDI Aluminium Fabricator Ltd.

工程號	J851	類別		物料號	-				
地盤	青衣190	制圖	W.E.X	2020.11.17	圖號	X85726-13R			
修改	A	B		採用工廠 ✓	地盤	-	图纸名称	铝料加工图	復核	-	-	數量	-		
日期	15/10	25/11		材料顏色	-		材料	X85726	批准	-	-	單件重量	-	(KG)	

依據EI2681C版修改邊企料去水避位

部件编号	颜色
X85726-13RG	深灰色
X85726-13RW	白色

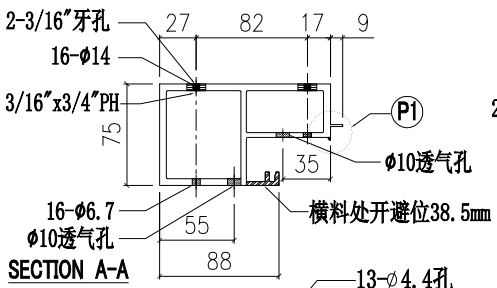

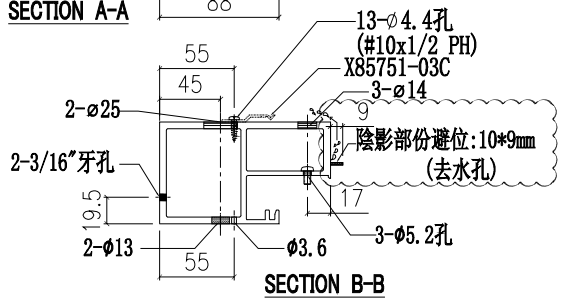

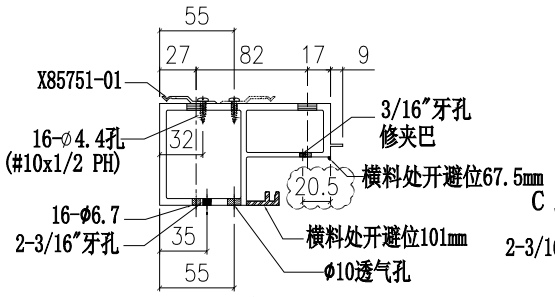

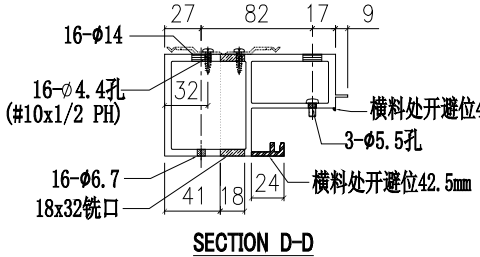

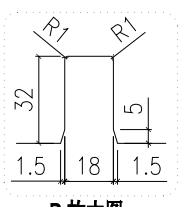

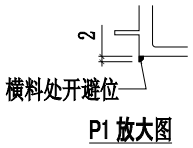

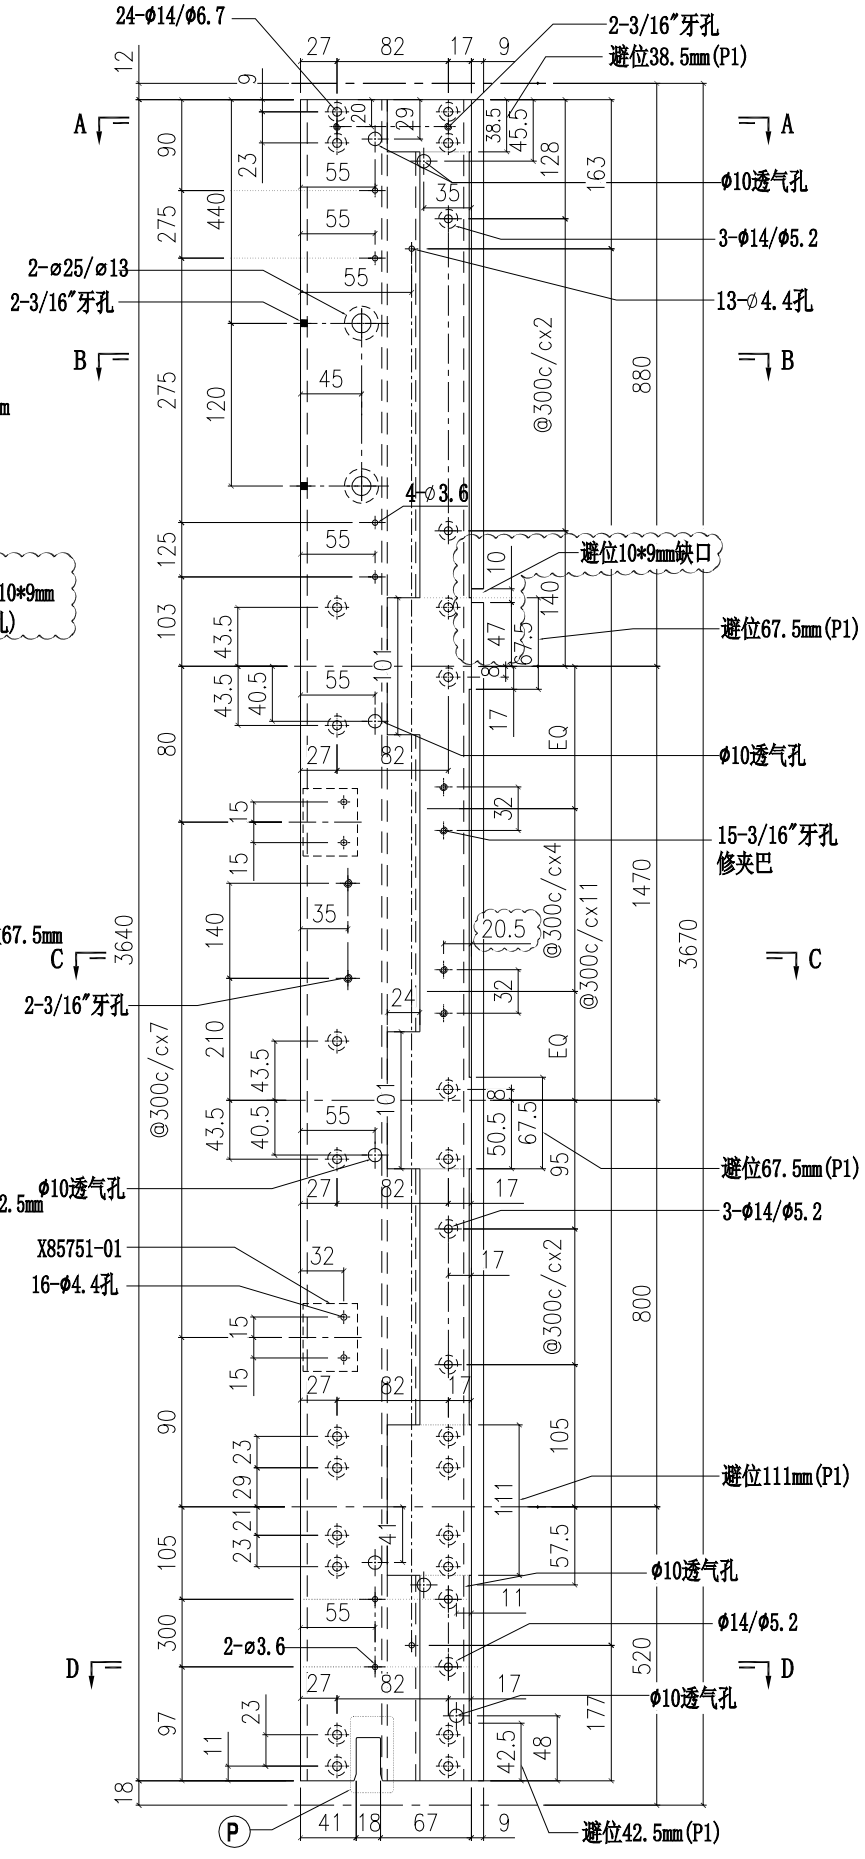

美特鋁質有限公司 MIDI Aluminium Fabricator Ltd.				工程號	J851	類別		物料號	-		
				地盤	青衣190	制圖	W.E.X	2020.11.17	圖號	X85726-14	
修改	A	B	採用工廠 ✓ 地盤 -	图纸名称	铝料加工图	復核	-	-	數量	-	
日期	15/10	25/11	材料顏色 -	材料	X85726	批准	-	-	單件重量	-	(KG)

依據EI2681C版修改邊企料去水避位

部件编号	颜色
X85726-14G	深灰色
X85726-14W	白色

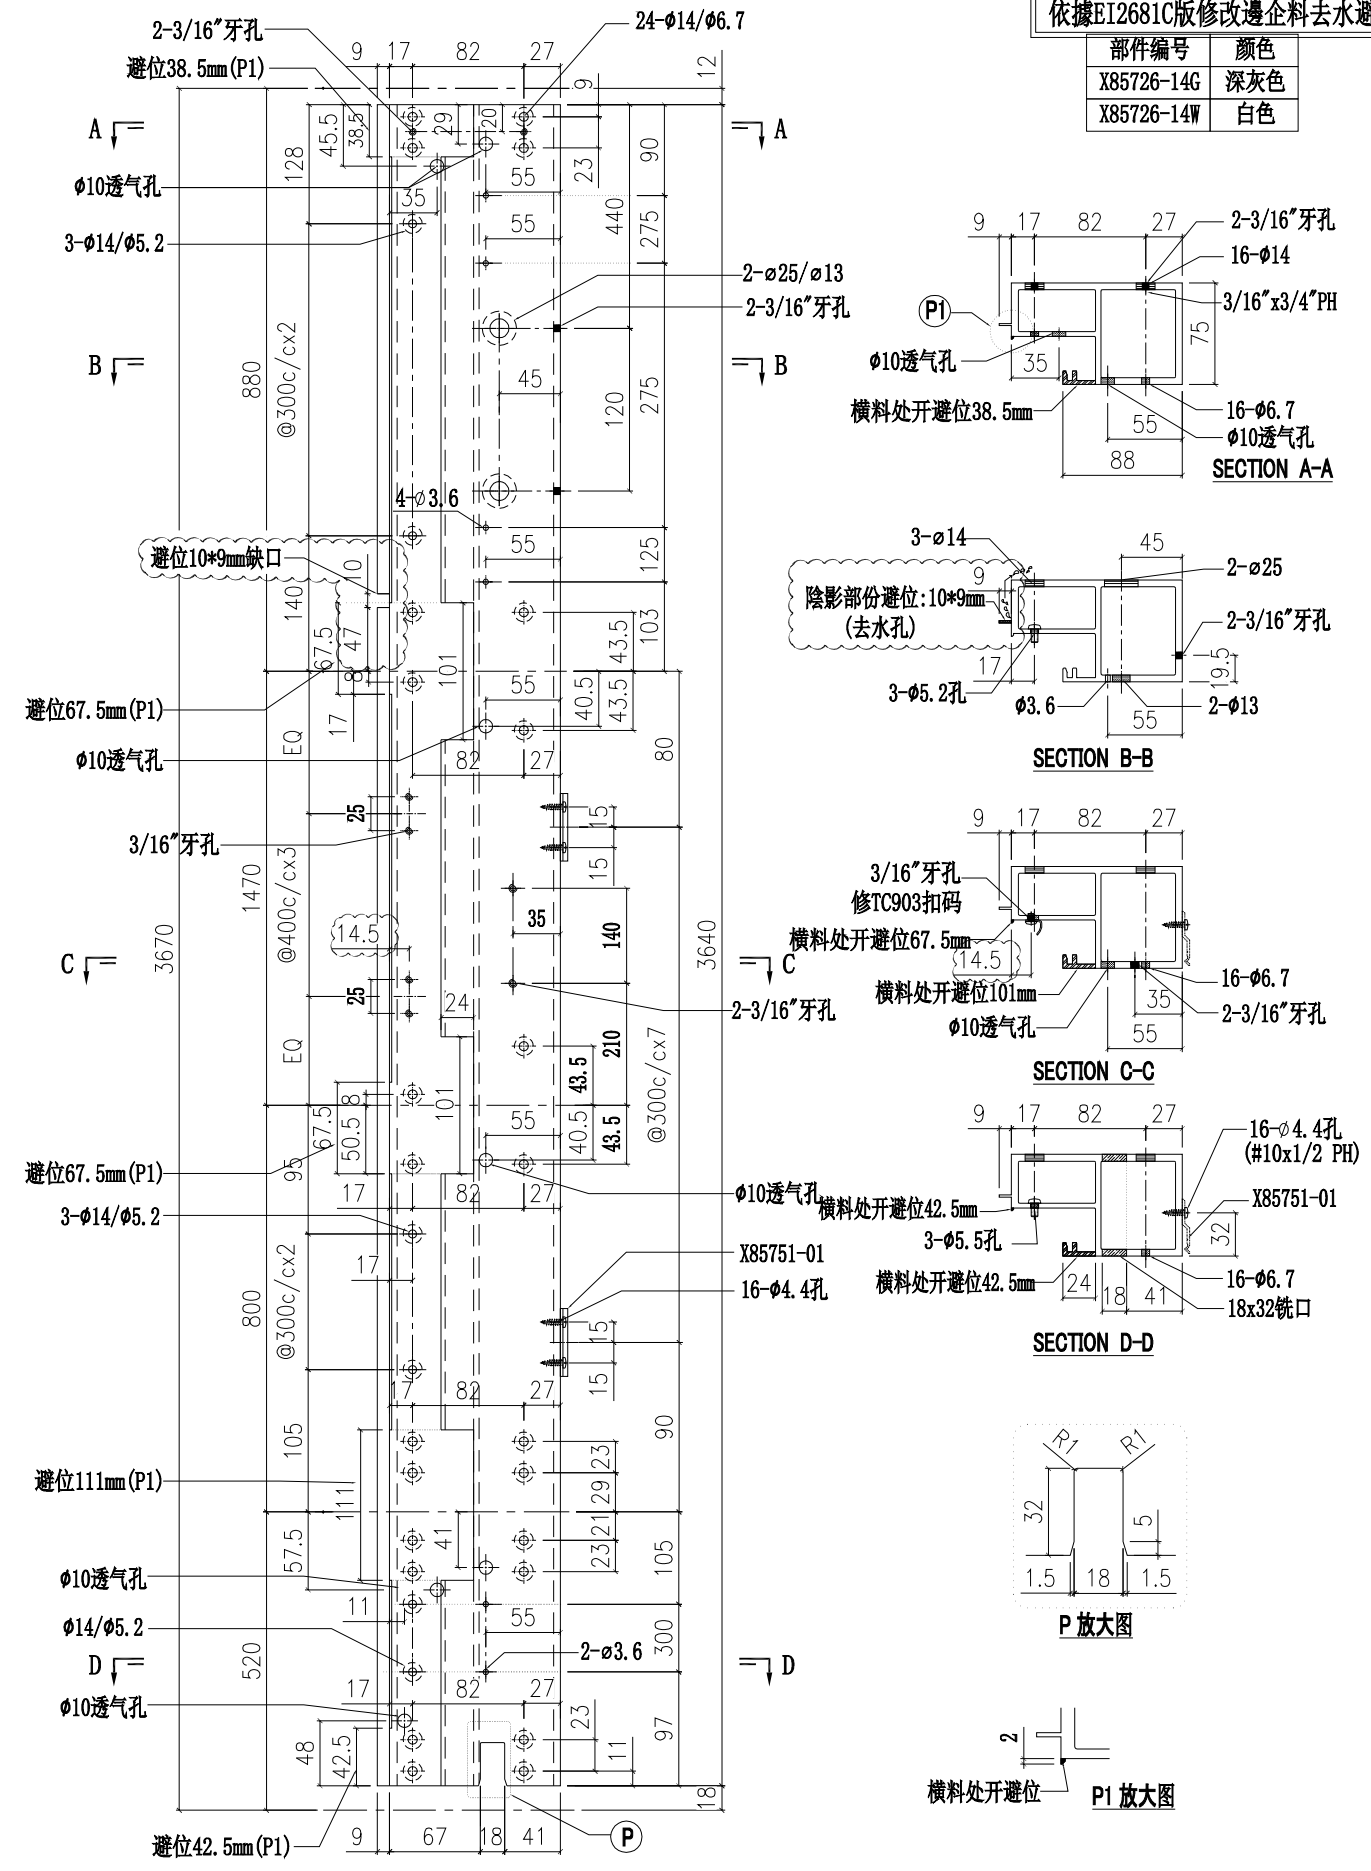

美特鋁質有限公司 MIDI Aluminium Fabricator Ltd.				工程號	J851	類別		物料號	-		
				地盤	青衣190	制圖	W.E.X	2020.11.17	圖號	X85726-15	
修改	A	B	採用工廠 ✓ 地盤 -	图纸名称	铝料加工图	復核	-	-	數量	-	
日期	15/10	25/11	材料顏色 -	材料	X85726	批准	-	-	單件重量	-	(KG)

依據EI2681C版修改邊企料去水避位

部件编号	颜色
X85726-15G	深灰色

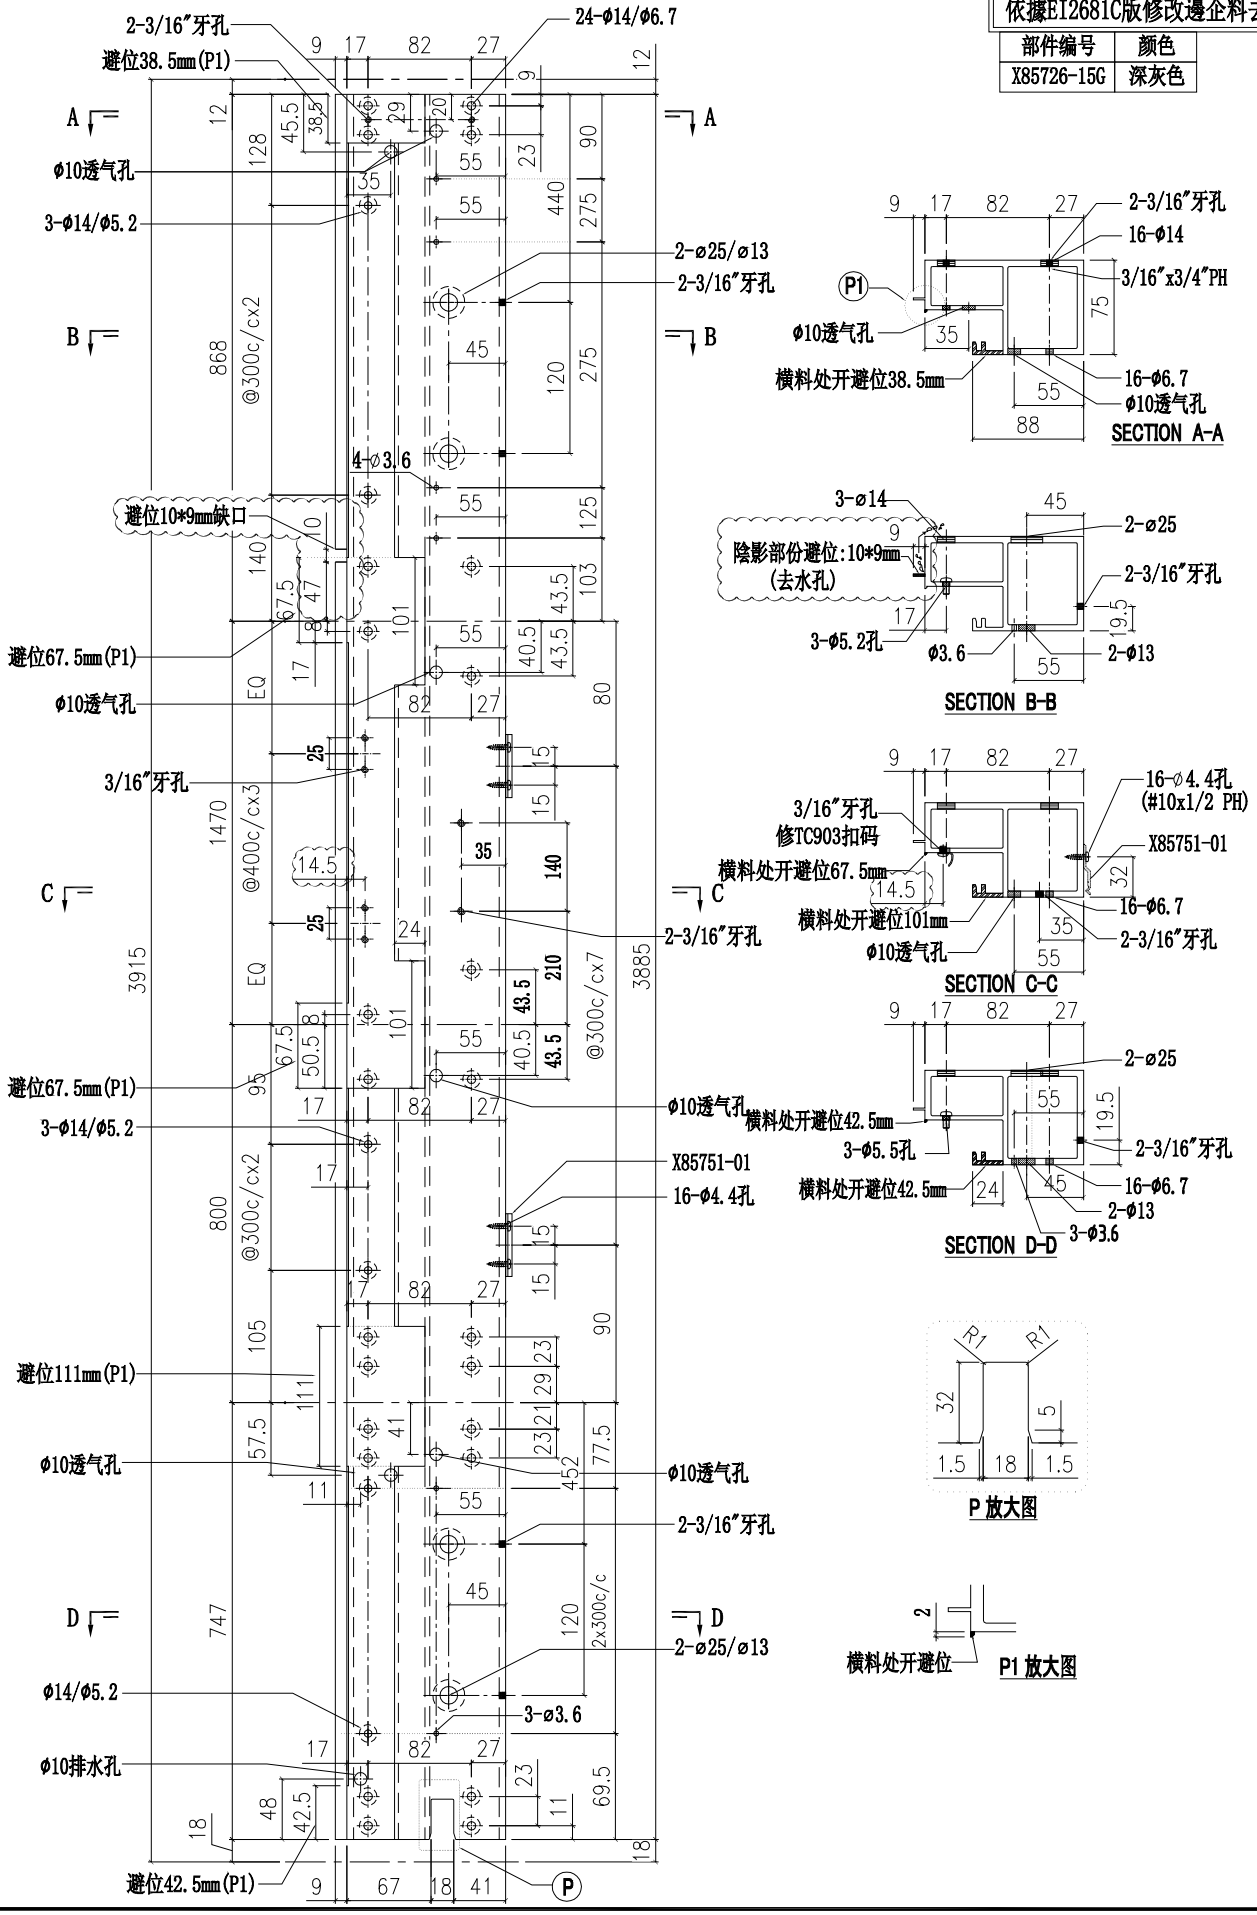

美特鋁質有限公司
MIDI Aluminium Fabricator Ltd.

工程號	J851	類別		物料號	-				
地盤	青衣190	制圖	W.E.X	2020.11.17	圖號	X85726-16			
图纸名称	铝料加工图	復核	-	-	數量	-			
材料	X85726	批准	-	-	單件重量	-	(KG)		

修改	A	B		採用工廠	✓	地盤	-
日期	15/10	25/11		材料顏色	-		

依據EI2681C版修改邊企料去水避位

部件编号	颜色
X85726-16G	深灰色

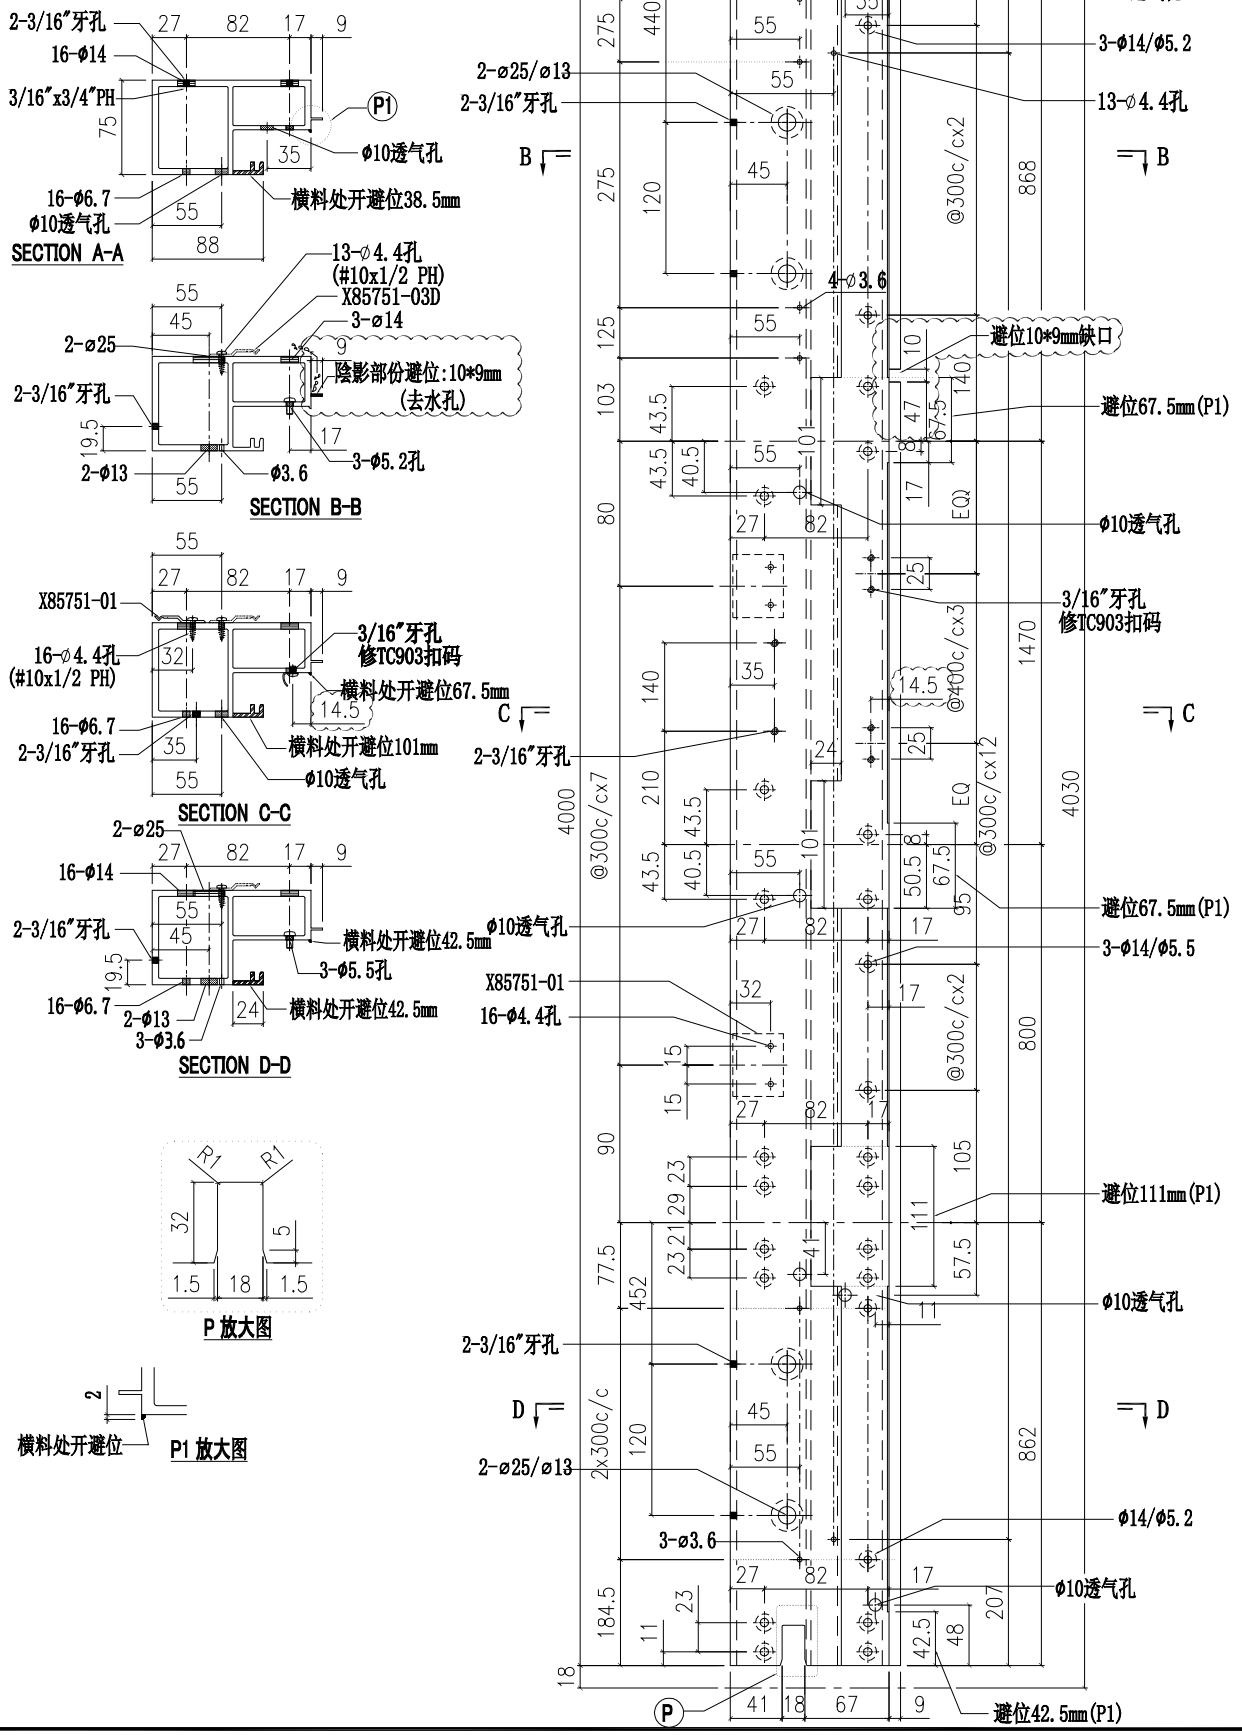

美特鋁質有限公司 MIDI Aluminium Fabricator Ltd.				工程號	J851	類別		物料號	-		
				地盤	青衣190	制圖	W.E.X	2020.11.17	圖號	X85726-17	
修改	A	B	採用工廠 ✓ 地盤 -	图纸名称	铝料加工图	復核	-	-	數量	-	
日期	15/10	25/11	材料顏色 -	材料	X85726	批准	-	-	單件重量	-	(KG)

依據EI2681C版修改邊企料去水避位

部件编号	颜色
X85726-17G	深灰色

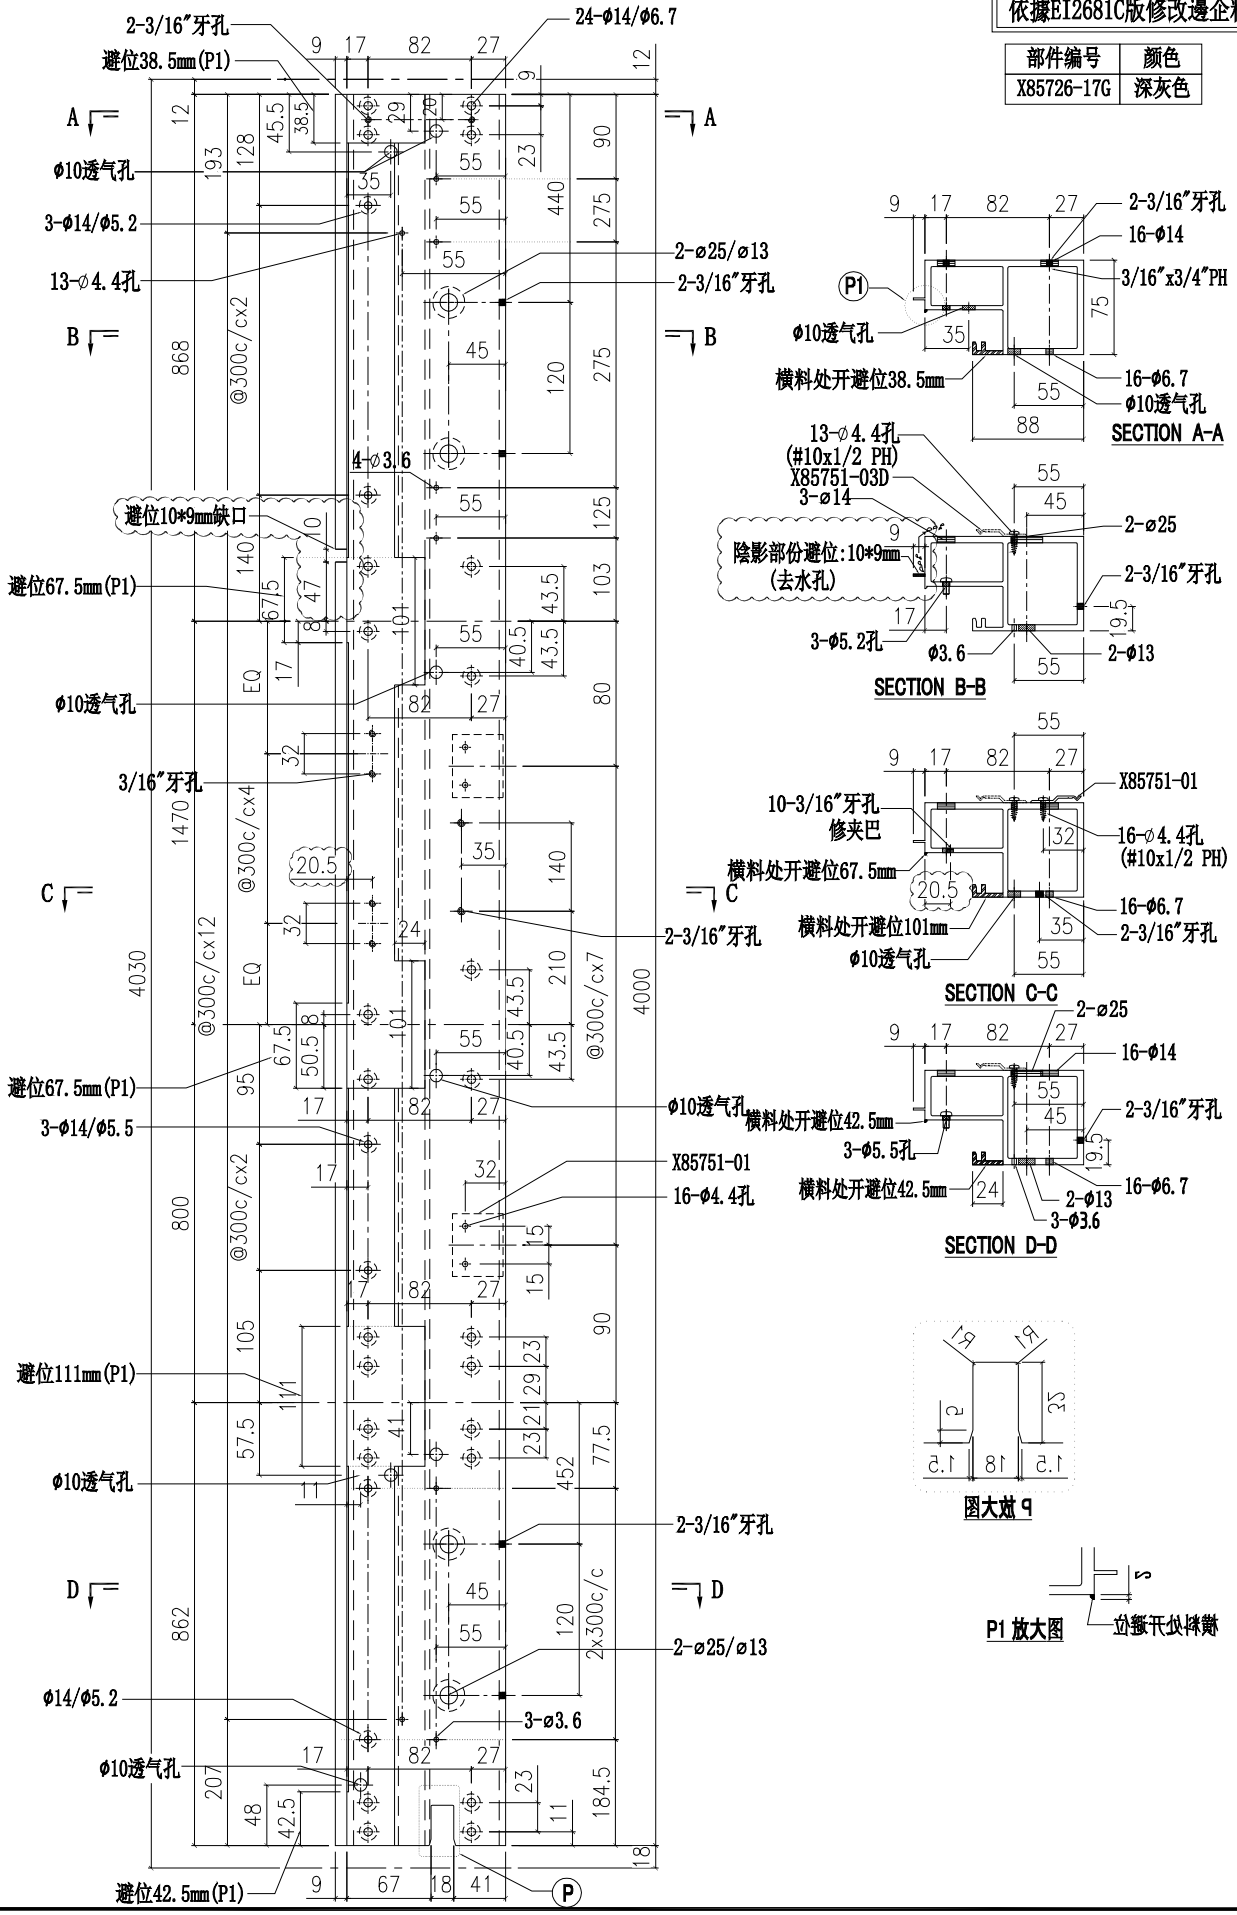

美特鋁質有限公司
MIDI Aluminium Fabricator Ltd.

工程號	J851	類別		物料號	-				
地盤	青衣190	制圖	W.E.X	2020.11.17	圖號	X85726-18			
图纸名称	铝料加工图	復核	-	-	數量	-			
材料	X85726	批准	-	-	單件重量	-	(KG)		

修改	A	B		採用工廠 ✓	地盤 -
日期	15/10	25/11		材料顏色 -	

依據EI2681C版修改邊企料去水避位

部件编号	颜色
X85726-18G	深灰色

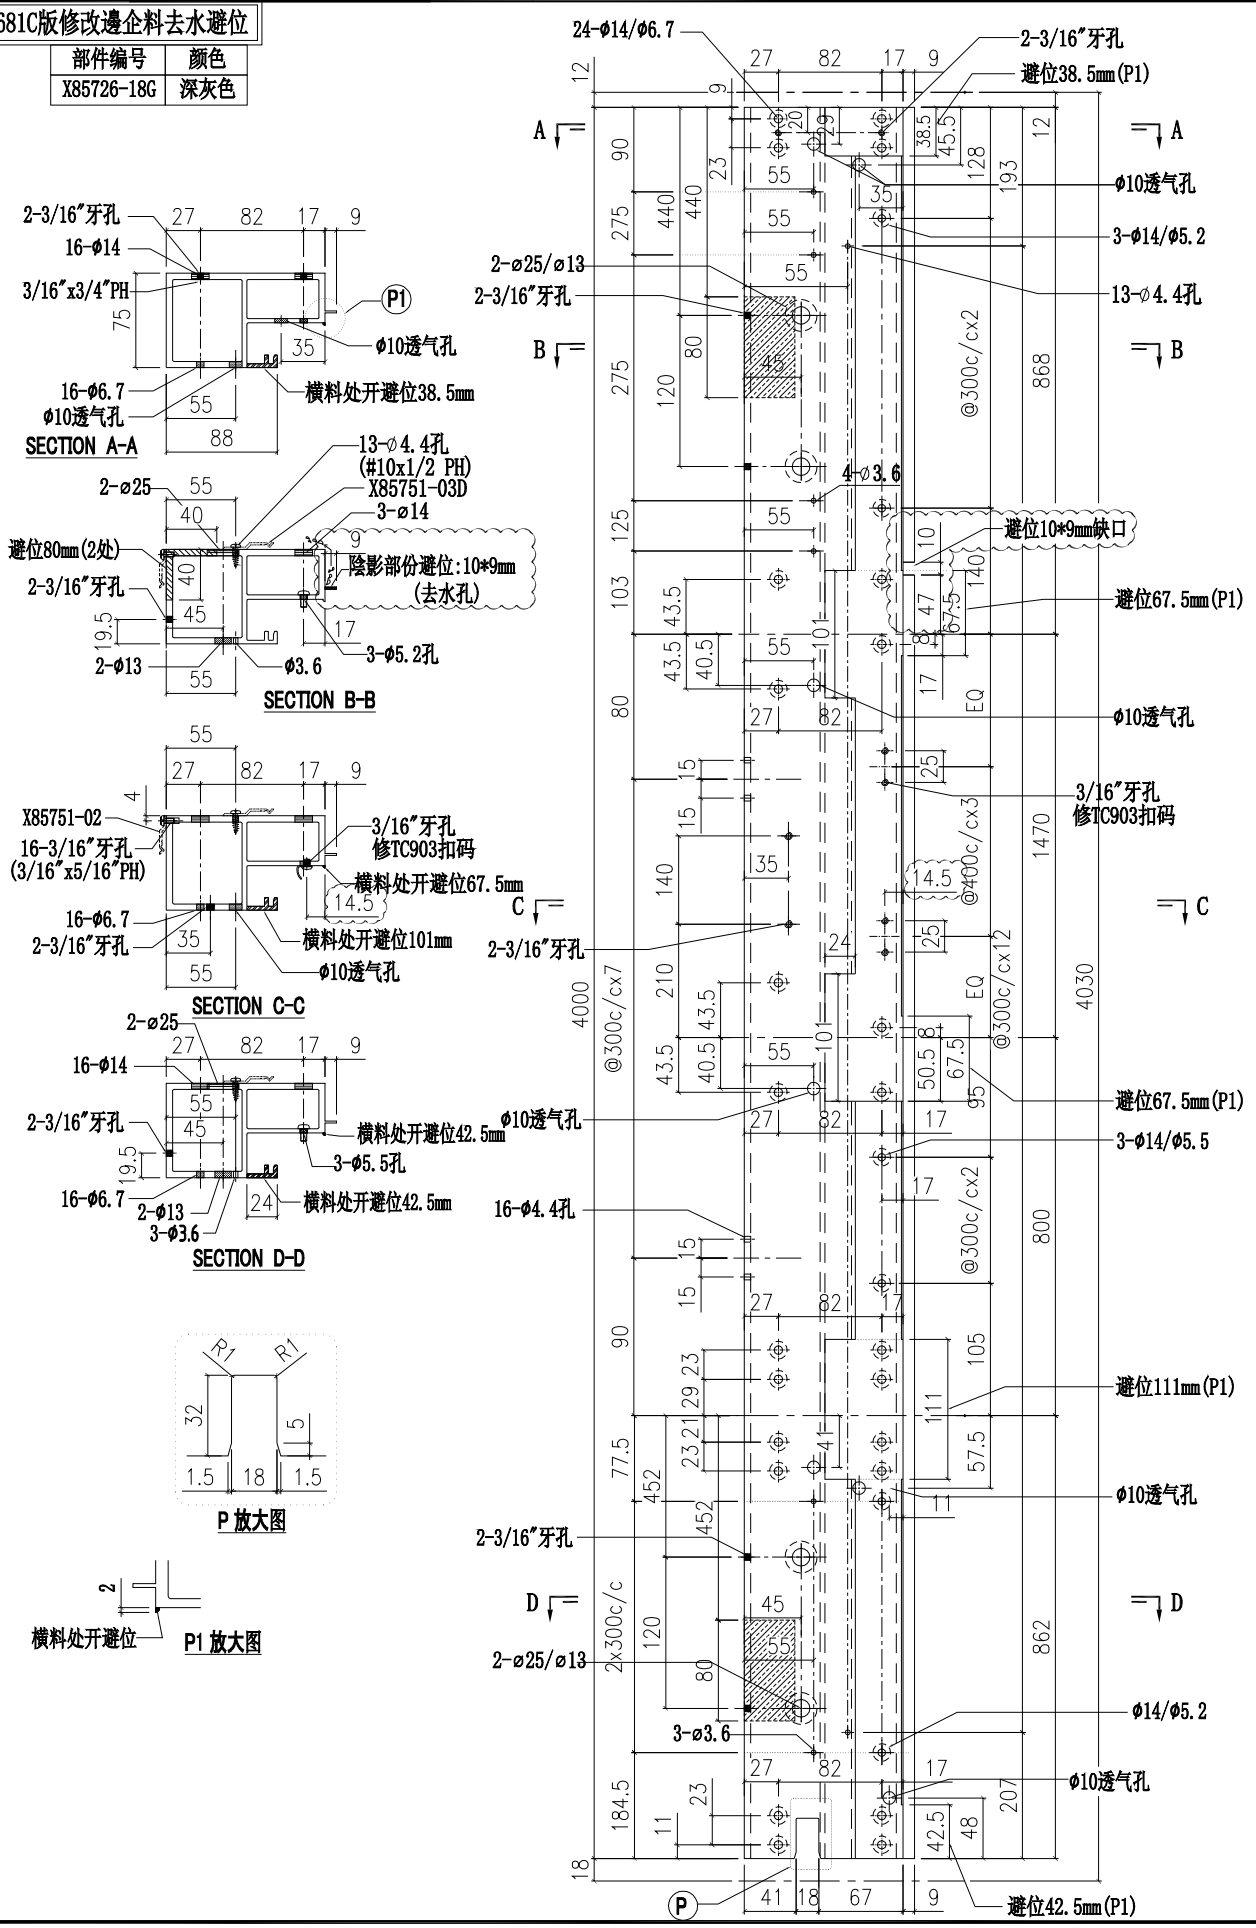

美特鋁質有限公司 MIDI Aluminium Fabricator Ltd.										
工程號	J851	類別		物料號	-					
地盤	青衣190	制圖	W.E.X	2020.11.17	圖號	X85744-01				
修改 A	採用工廠 ✓ 地盤 -	图纸名称	铝料加工图	復核	-	-	數量	-		
日期 25/11	材料顏色 -	材料	X85744	批准	-	-	單件重量	-	(KG)	

部件编号	颜色
X85744-01G	深灰色
X85744-01W	白色
加工時分左右,各一半	

颜色	細分圖號(左)	細分圖號(右)
深灰色	X85744-01G(L)	X85744-01G(R)
白色	X85744-01W(L)	X85744-01W(R)

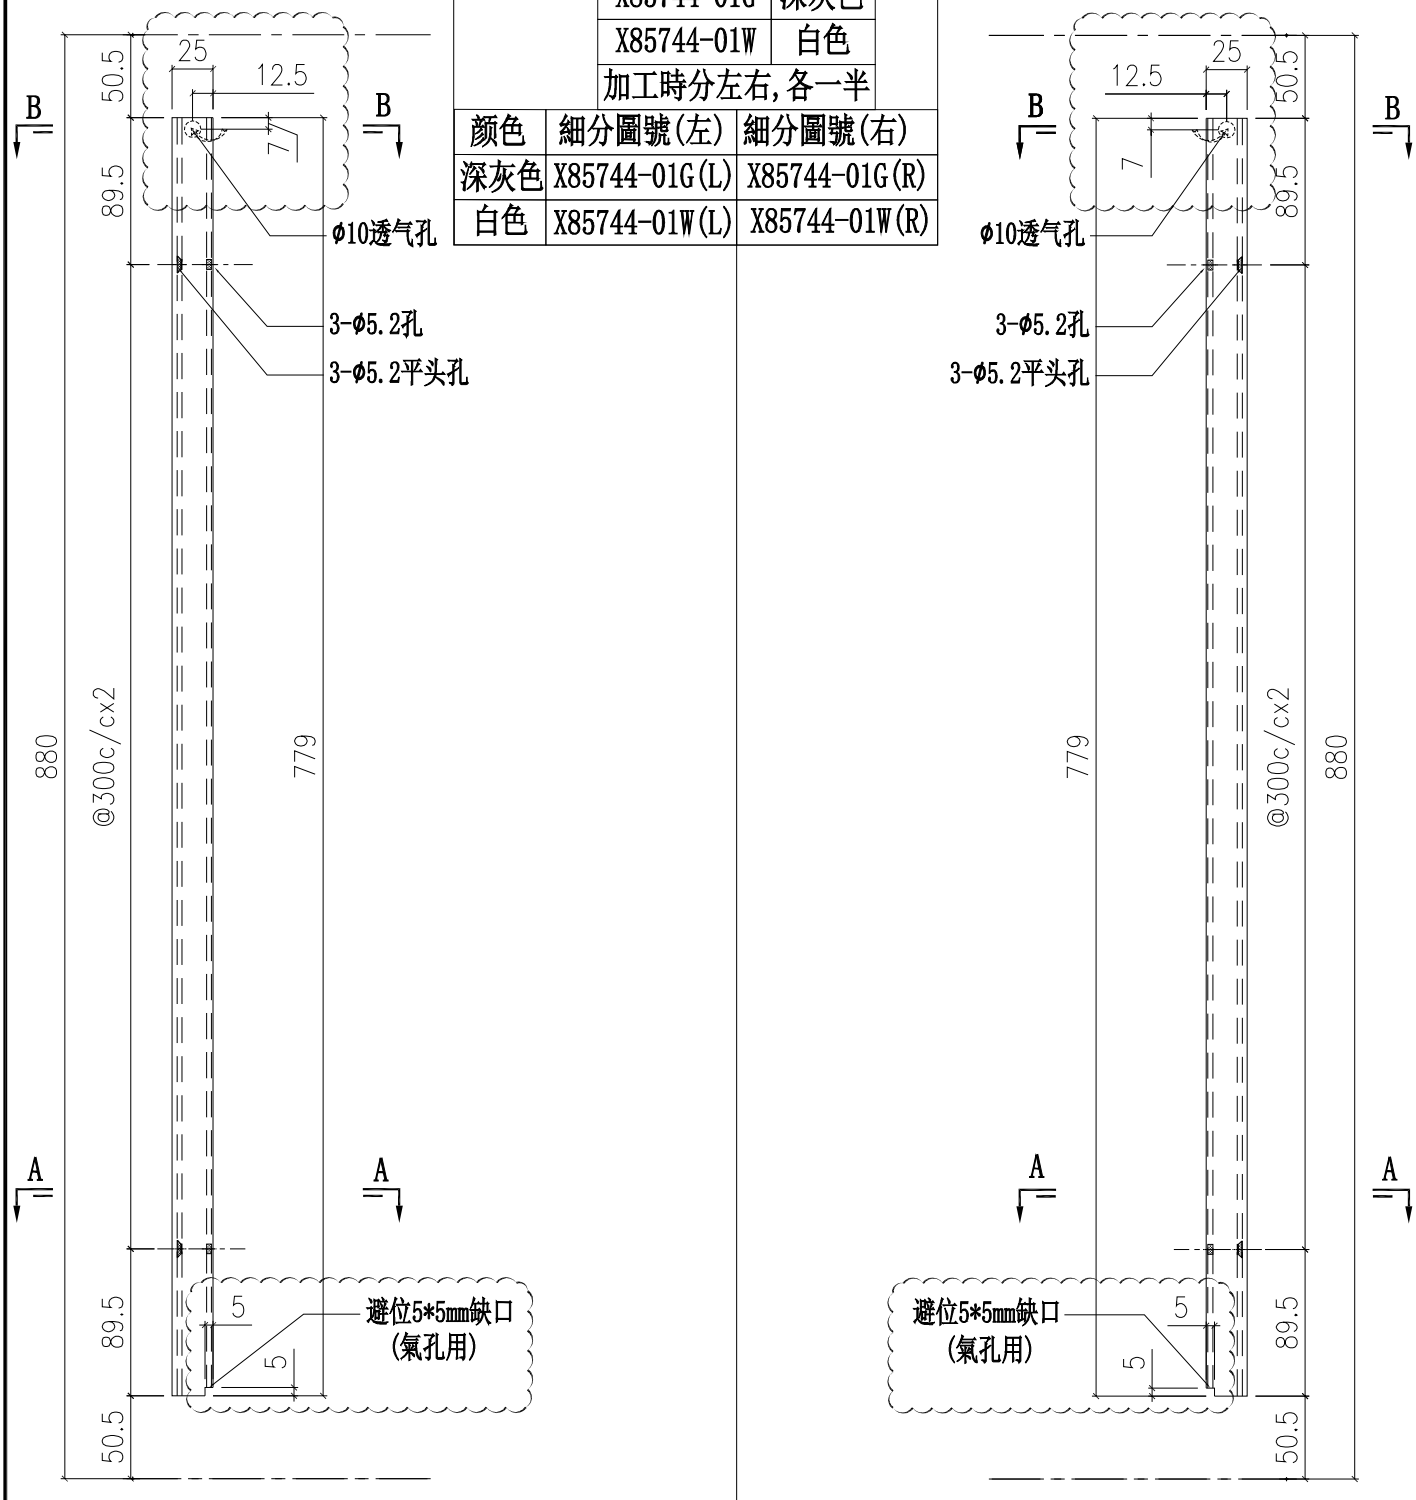

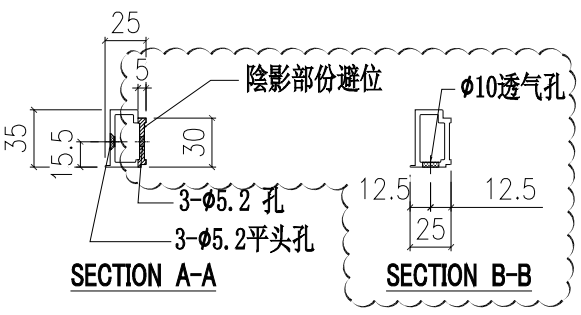

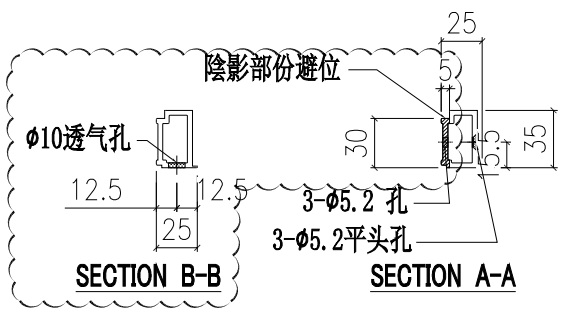

美特鋁質有限公司 MIDI Aluminium Fabricator Ltd.												
						工程號	J851	類別		物料號	-	
						地盤	青衣190	制圖	W.E.X	2020.11.17	圖號	X85744-02
修改	A			採用工廠	✓ 地盤 -	图纸名称	铝料加工图	復核	-	-	數量	-
日期	25/11			材料颜色	-	材料	X85744	批准	-	-	單件重量	- (KG)

部件编号	颜色
X85744-02G	深灰色
X85744-02W	白色
加工時分左右,各一半	

颜色	細分圖號(左)	細分圖號(右)
深灰色	X85744-02G(L)	X85744-02G(R)
白色	X85744-02W(L)	X85744-02W(R)

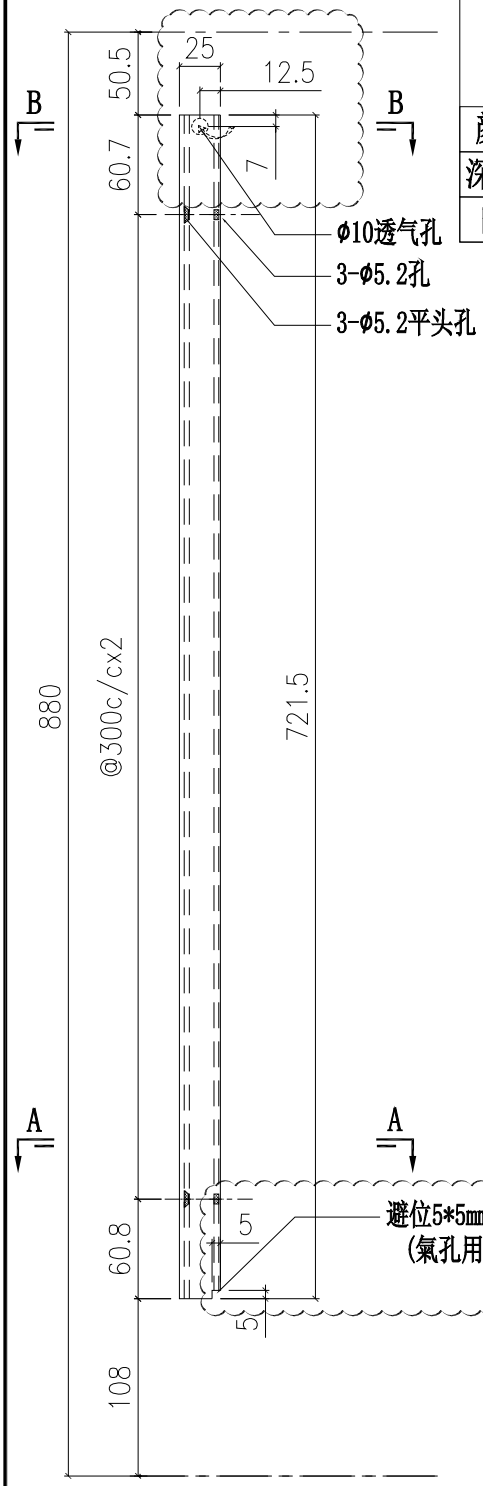

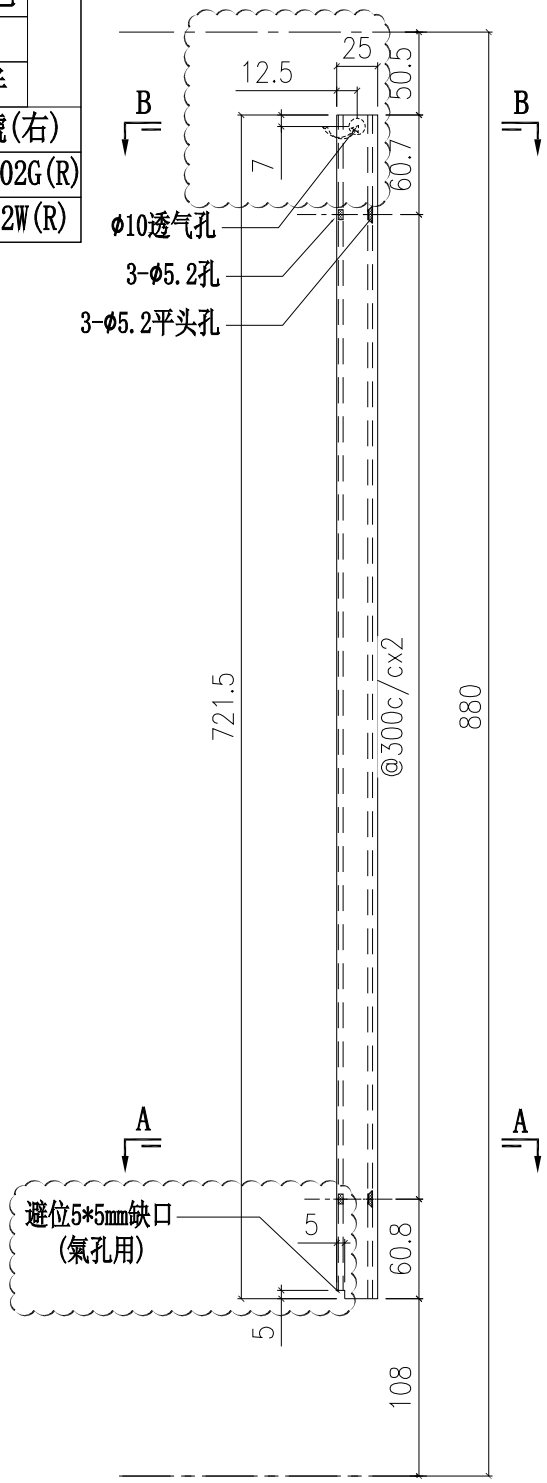

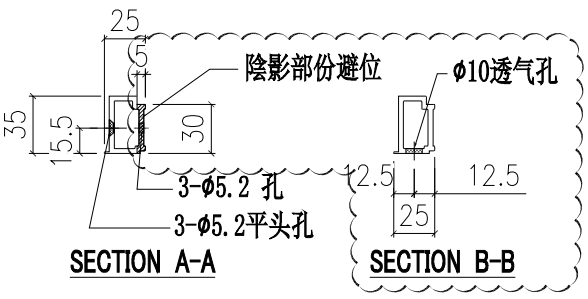

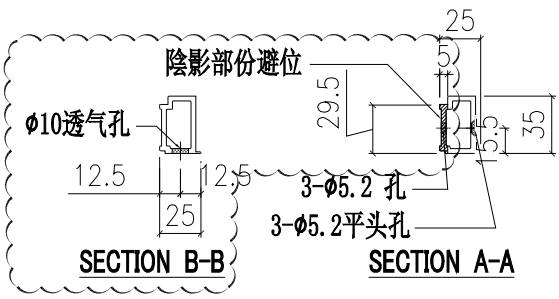

美特鋁質有限公司 MIDI Aluminium Fabricator Ltd.										
				工程號	J851	類別		物料號	-	
				地盘	青衣190	制圖	W.E.X	2020.11.17	圖號	X85748-01L
修改	A			图纸名称	铝料加工图	復核	-	-	數量	-
日期	25/11			材料	X85748	批准	-	-	單件重量	- (KG)
採用工廠 ✓ 地盤 -										
材料颜色 -										

依據EI2681C版修改

部件编号	颜色
X85748-01LG	深灰色
X85748-01LW	白色

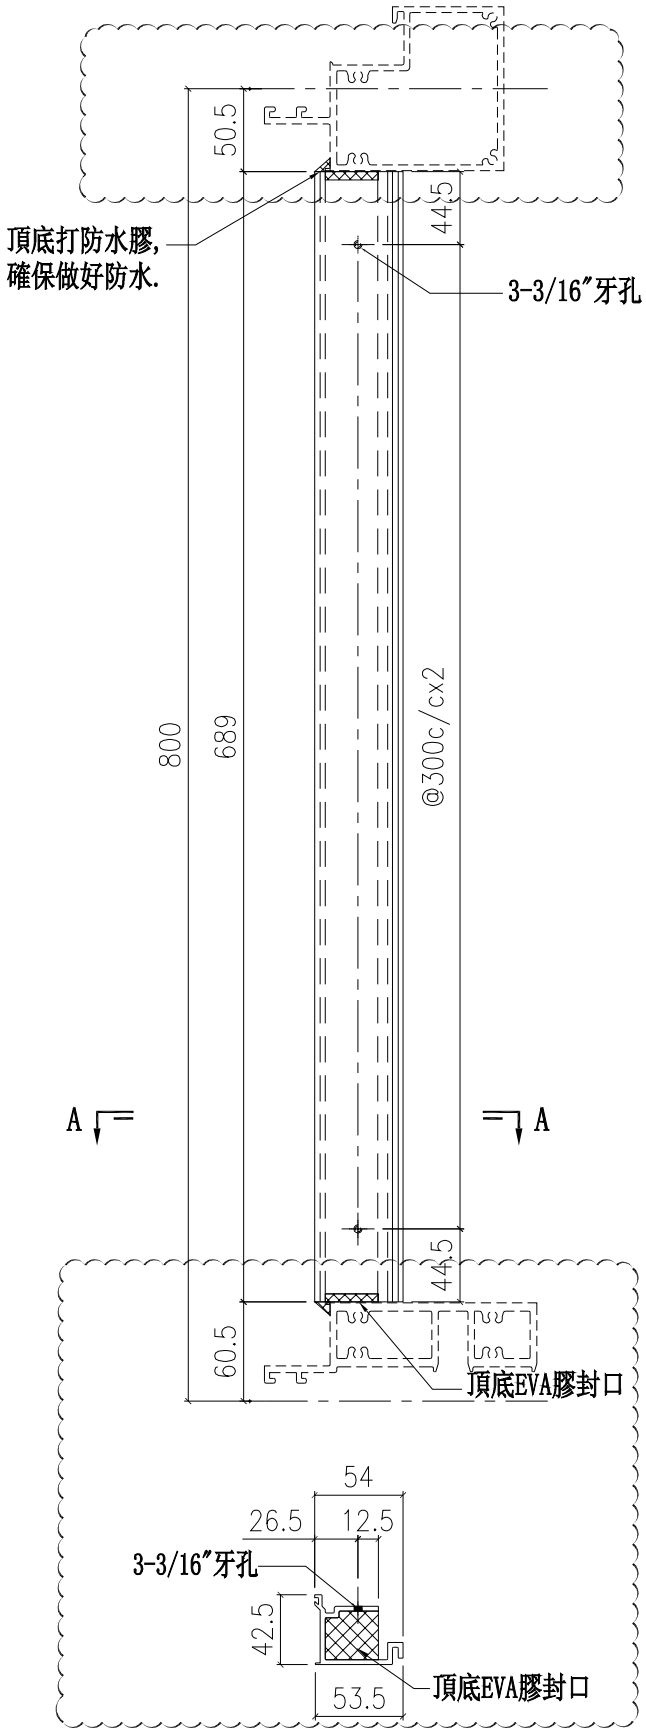

SECTION A-A

美特鋁質有限公司 MIDI Aluminium Fabricator Ltd.										
				工程號	J851	類別		物料號	-	
				地盘	青衣190	制圖	W.E.X	2020.11.17	圖號	X85748-01R
修改	A			採用工廠 ✓	地盤 -	图纸名称	铝料加工图	復核	-	-	數量	-
日期	25/11			材料颜色 -		材料	X85748	批准	-	-	單件重量	- (KG)

依據EI2681C版修改

部件编号	颜色
X85748-01RG	深灰色
X85748-01RW	白色

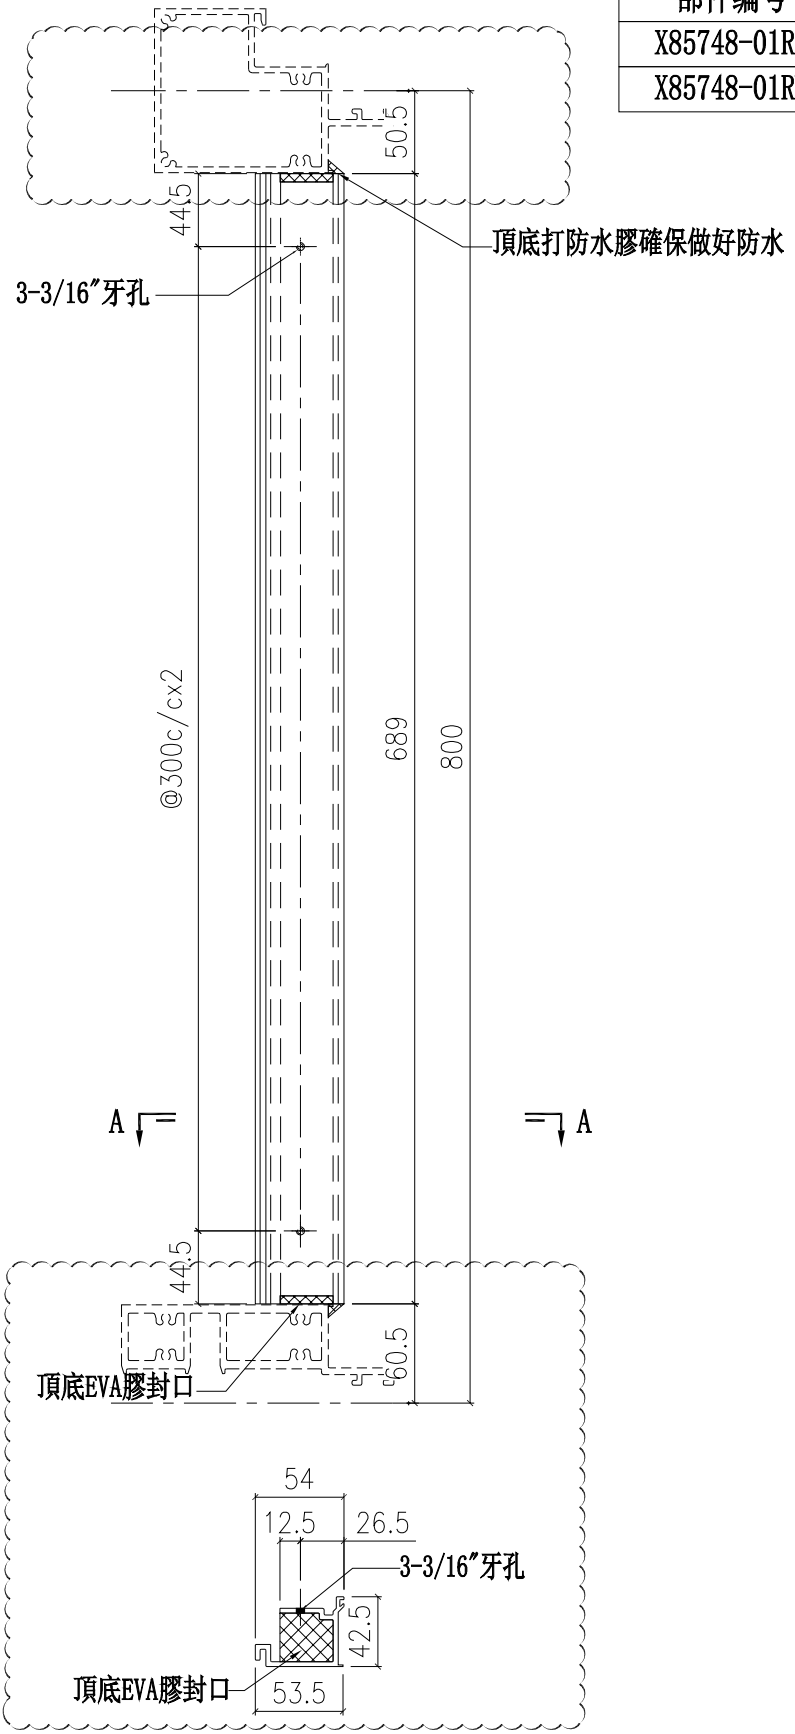

SECTION A-A