

工程指示 / 要求簡箋(E.I.)

工程指示編號：EI / 2719 / 21 修改版次：F

工程編號：J851 工程名稱：青衣明翹匯

工程項目：鋁料加工圖(百業窗用)第二批

收件人：生統 發件人：Yancy Chen 日期：25/02/2021

要求提供 / 確認 事項：

- |                                    |                                     |                               |
|------------------------------------|-------------------------------------|-------------------------------|
| <input type="checkbox"/> 初步鋁料 B.M. | <input type="checkbox"/> 加工拆圖，然後生產  | <input type="checkbox"/> 尺寸表  |
| <input type="checkbox"/> 正式鋁料 B.M. | <input type="checkbox"/> 技術上資料 / 指示 | <input type="checkbox"/> 報價   |
| <input type="checkbox"/> 配件 B.M.   | <input type="checkbox"/> 樣辦或貨品說明書   | <input type="checkbox"/> 分判合約 |
| <input type="checkbox"/> 其他：_____  |                                     |                               |

內容：

根據地盤指示，請按附件修改圖紙加工。

請在 3/3/2021 前完成上列要求。

附：

1+ 5頁

以上項目為：

- 原合約工程包                       原合約工程加 / 減賬                       新工程報價

原因：-

分發東莞各部門：

- ( ) 生產技術總監  連附件    ( ) 技術部     連附件    ( ) 生產部     連附件    ( ) 機械設計部  連附件  
 ( ) 採購部     連附件    (✓) 生產統籌部  連附件  
 ( ) 質檢部     連附件    ( ) 會計部     連附件    ( ) 報關組     連附件    ( ) 其他 \_\_\_\_\_  連附件

分發香港各部門：

- ( ) 行政部  連附件    ( ) 會計部  連附件    ( ) 統籌部  連附件    (✓) 工程部地盤科文  連附件  
 ( ) 採購部  連附件    ( ) QS 部  連附件    ( ) 維修部  連附件    ( ) 其他 \_\_\_\_\_  連附件

傳遞編號：

HK 0358 / 21

發件人簽署：

Y.C.

項目經理簽署：

印








美特鋁質 有限公司  
MIDI Aluminium Fabricator Ltd.

工程號 J-851 地盤 青衣明翹匯

序號	物料編號	長度L	數量	A	N	B
1	J851-HBY-VL1	1050	47	33	315	72
2	J851-HBY-VL6	1100	2	83	315	72
3	J851-HBY-VL8	2050	3	88	315	72
4	J851-HBY-VL12	4500	4	18	315	72
5	J851-HBY-VL13	1300	2	283	315	72
6	J851-HBY-VL16	700	14	124	252	72
7	J851-HBY-VL18	950	8	248	315	72
8	J851-HBY-VL19	400	6	13	315	72
9	J851-HBY-VL20	300	6	102	126	72
10	J851-HBY-VL21	500	4	113	315	72
11	J851-HBY-VL24	200	2	78	50	72
12	J851-HBY-VL25	450	3	63	315	72
13	J851-HBY-VL30	3200	4	293	315	72
14	J851-HBY-VL31	3550	4	328	315	72
15	J851-HBY-VL32	2600	8	323	315	72
16	J851-HBY-VL33	900	10	198	315	72
17	J851-HBY-VL34	600	12	24	252	72

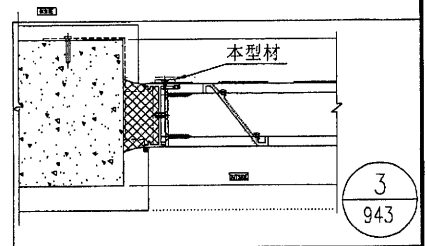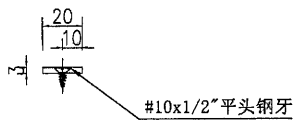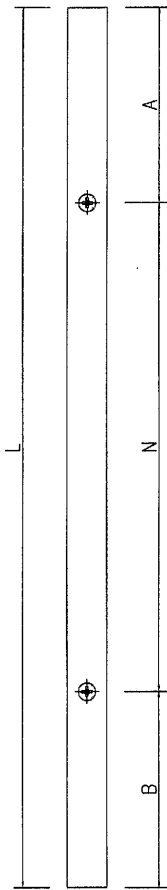

名稱	20x3鋁巴加工圖	制圖	吳祿瑜	2020.11.16	修改	A
材料	PE00E4006	復核			日期	2021.1.23
顏色	UCT534193SC-3 3COAT-深灰	批准			圖號	J851-HBY-VL1

工程號 J-851 地盤 青衣明翹匯

序號	物料編號	長度L	長度L1	數量	A	N		B	C	D	M		E
1	J851-HBY-VBQ2	1060	1050	3	95	315	x 2	255	70	33	315	x 3	82
2	J851-HBY-VBQ12	1110	1100	1	85	315	x 3	0	70	83	315	x 3	82
3	J851-HBY-VBQ16	2060	2050	1	90	315	x 6	0	70	88	315	x 6	82
4	J851-HBY-VBQ24	4510	4500	1	208	315	x 13	0	197	18	315	x 14	82
5	J851-HBY-VBQ26	1310	1300	1	160	315	x 3	0	195	283	315	x 3	82
6	J851-HBY-VBQ30	360	350	1	85	200	x 1	0	65	89	189	x 1	82
7	J851-HBY-VBQ34	710	700	1	188	315	x 1	0	197	124	252	x 2	82
8	J851-HBY-VBQ38	960	950	4	185	315	x 2	0	135	248	315	x 2	82
9	J851-HBY-VBQ40	410	400	1	72	263	x 1	0	65	13	315	x 1	82
10	J851-HBY-VBQ42	310	300	3	105	130	x 1	0	65	102	126	x 1	82
11	J851-HBY-VBQ44	510	500	6	110	315	x 1	0	75	113	315	x 1	82
12	J851-HBY-VBQ50	210	200	1	37	100	x 1	0	63	78	50	x 1	82
13	J851-HBY-VBQ52	460	450	1	75	300	x 1	0	75	63	315	x 1	82
14	J851-HBY-VBQ54	1010	1000	15	115	315	x 2	185	70	298	315	x 2	82
15	J851-HBY-VBQ58	1610	1600	2	115	315	x 4	0	225	268	315	x 4	82
16	J851-HBY-VBQ60	220	210	5	67	66	x 1	0	77	88	50	x 1	82
17	J851-HBY-VBQ62	1210	1200	1	160	315	x 3	0	95	183	315	x 3	82
18	J851-HBY-VBQ64	3210	3200	1	155	315	x 9	0	210	293	315	x 9	82
19	J851-HBY-VBQ66	3560	3550	1	155	315	x 9	0	560	328	315	x 10	82
20	J851-HBY-VBQ68	2610	2600	1	170	315	x 7	0	225	323	315	x 7	82
21	J851-HBY-VBQ70	910	900	1	115	315	x 2	0	155	198	315	x 2	82
22	J851-HBY-VBQ72	610	600	6	160	300	x 1	0	140	24	252	x 2	82

名稱	數據表	制圖	吳祿瑜	2020.11.16	修改			
材料		復核			日期			
顏色		批准			圖號	J851-HBY-VBQ2-1		



美特鋁質 有限公司  
MIDI Aluminium Fabricator Ltd.

加工圖見: J851-HBY-VBQ1

工程號	J-851	地盤	青衣明翹匯
-----	-------	----	-------

序號	物料編號	長度L	長度L1	數量	A		N		B	C	D	M		E	
1	J851-HBY-VBQ1	1060	1050	3	95	315	x	2	255	70	33	315	x	3	82
2	J851-HBY-VBQ11	1110	1100	1	85	315	x	3	0	70	83	315	x	3	82
3	J851-HBY-VBQ15	2060	2050	1	90	315	x	6	0	70	88	315	x	6	82
4	J851-HBY-VBQ23	4510	4500	1	208	315	x	13	0	197	18	315	x	14	82
5	J851-HBY-VBQ25	1310	1300	1	160	315	x	3	0	195	283	315	x	3	82
6	J851-HBY-VBQ29	360	350	1	85	200	x	1	0	65	89	189	x	1	82
7	J851-HBY-VBQ33	710	700	1	188	315	x	1	0	197	124	252	x	2	82
8	J851-HBY-VBQ37	960	950	4	185	315	x	2	0	135	248	315	x	2	82
9	J851-HBY-VBQ39	410	400	1	72	263	x	1	0	65	13	315	x	1	82
10	J851-HBY-VBQ41	310	300	3	105	130	x	1	0	65	102	126	x	1	82
11	J851-HBY-VBQ43	510	500	6	110	315	x	1	0	75	113	315	x	1	82
12	J851-HBY-VBQ49	210	200	1	37	100	x	1	0	63	78	50	x	1	82
13	J851-HBY-VBQ51	460	450	1	75	300	x	1	0	75	63	315	x	1	82
14	J851-HBY-VBQ53	1010	1000	15	115	315	x	2	185	70	298	315	x	2	82
15	J851-HBY-VBQ57	1610	1600	2	115	315	x	4	0	225	268	315	x	4	82
16	J851-HBY-VBQ59	220	210	5	67	66	x	1	0	77	88	50	x	1	82
17	J851-HBY-VBQ61	1210	1200	1	160	315	x	3	0	95	183	315	x	3	82
18	J851-HBY-VBQ63	3210	3200	1	155	315	x	9	0	210	293	315	x	9	82
19	J851-HBY-VBQ65	3560	3550	1	155	315	x	9	0	560	328	315	x	10	82
20	J851-HBY-VBQ67	2610	2600	1	170	315	x	7	0	225	323	315	x	7	82
21	J851-HBY-VBQ69	910	900	1	115	315	x	2	0	155	198	315	x	2	82
22	J851-HBY-VBQ71	610	600	6	160	300	x	1	0	140	24	252	x	2	82

名稱	數據表	制圖	吳祿瑜	2020.11.16	修改			
材料		復核			日期			
顏色		批准			圖號	J851-HBY-VBQ1-1		

