

工程指示 / 要求簡箋(E.I.)

工程指示編號：EI / 2756 / 21 修改版次：A
 工程編號：J851 工程名稱：青衣明翹匯
 工程項目：平台草牆裝飾條
 收件人：生統 發件人：Yancy Chen 日期：03/02/2021

要求提供 / 確認 事項：

- | | | |
|------------------------------------|-------------------------------------|-------------------------------|
| <input type="checkbox"/> 初步鋁料 B.M. | <input type="checkbox"/> 加工拆圖，然後生產 | <input type="checkbox"/> 尺寸表 |
| <input type="checkbox"/> 正式鋁料 B.M. | <input type="checkbox"/> 技術上資料 / 指示 | <input type="checkbox"/> 報價 |
| <input type="checkbox"/> 配件 B.M. | <input type="checkbox"/> 樣辦或貨品說明書 | <input type="checkbox"/> 分判合約 |
| <input type="checkbox"/> 其他：_____ | | |

內容：

請按附件修改 BM 表, 訂購配件. 增加鋁料, 按 1A200 BD 修改

請在 27/2/2021 前完成上列要求。

附：

1+ 1 頁

以上項目為：

- 原合約工程包 原合約工程加 / 減賬 新工程報價

原因：-

分發東莞各部門：

- () 生產技術總監 連附件 () 技術部 連附件 () 生產部 連附件 () 機械設計部 連附件
 () 採購部 連附件 (✓) 生產統籌部 連附件
 () 質檢部 連附件 () 會計部 連附件 () 報關組 連附件 (✓) 其他 小羅 連附件

分發香港各部門：

- (✓) 行政部 連附件 () 會計部 連附件 () 統籌部 連附件 () 工程部地盤科文 連附件
 () 採購部 連附件 () QS 部 連附件 () 維修部 連附件 () 其他 _____ 連附件


傳遞編號：

HK0281 / 21

發件人簽署：

項目經理簽署：

EL/2756 "A"

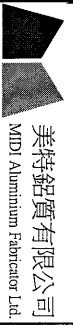

美特鋁質有限公司

工程號: J-851
地盤名稱: TSING YI TOWN LOT 190
計算: L.R.A.
日期: Wednesday, February 03, 2021
送呈: 施哥
副本:

項目類別: 平台草牆裝飾條 (初步計算)
批准:
日期:
此BM依據第一版大圖計算

BM編號: A/C Code: 有顏色鋁料(Kg): 6505.80
無顏色鋁料(Kg): 737.69
V.F.總(米²): 801.39

序號	修改標示	物料編號	鋁料名稱	顏色	合金狀態	長度 (mm)	數量 (支)			重量 (Kgs)		V.F. (米 ²)		備注
							實用	後備	總數	Kg/M	總重量	米 ² /米	Total V.F.	
1		X85932	100x30x3mm鋁通	木紋色	6063-T6	6000	269	15	284	2.054	3500.016	0.26	443.040	
2		JMFG0087	60x40x3mm鋁通	木紋色	6063-T6	6000	192	10	202	2.155	2611.860	0.2	242.400	
3		X85933	40x20x4mm鋁通	MILL	6063-T6	6000	37	3	40	1.127	270.480			
4		X85934	50x50x5mm鋁通	木紋色	6063-T6	6000	8	1	9	2.439	131.706	0.2	10.800	
5		X85935	40x40x3mm鋁槽	MILL	6063-T6	6000	80	4	84	0.927	467.208			
6		X85936	105x25x5mm鋁角	木紋色	6063-T6	6000	16	1	17	1.694	172.788	0.26	26.520	
7		X85937	100x5mm鋁巴	木紋色	6063-T6	6000	10	1	11	1.355	89.430	0.21	13.860	
8	A	JM1069	60x60x5mm鋁角	木紋色	6063-T6	6000	14	1	15	1.683	151.470	0.425	38.250	
9	A	JM1001	50x50x6mm鋁角	MILL	6063-T6	6000	16	1	17	1.65	168.300	0.26	26.520	
10	A	JMFG0828	40x30x3mm鋁通	MILL	6063-T6	6000	55	3	58	1.124	391.152			
11							合計:	40	737		7954.410		801.390	
12														
13														
