



工程指示 / 要求簡箋(E.I.)

工程指示編號: EI/ 2803 /20 修改版次: B  
 工程編號: J851 工程名稱: 青衣明翹滙  
 工程項目: 露台欄河非標準層(1/F, 32/F, 33/F) 企飾線生產  
 收件人: 生統 發件人: Joe Chan 日期: 8/1/2021

要求提供 /  確認 事項:

- |                                    |                                     |                               |
|------------------------------------|-------------------------------------|-------------------------------|
| <input type="checkbox"/> 初步鋁料 B.M. | <input type="checkbox"/> 加工拆圖, 然後生產 | <input type="checkbox"/> 尺寸表  |
| <input type="checkbox"/> 正式鋁料 B.M. | <input type="checkbox"/> 技術上資料 / 指示 | <input type="checkbox"/> 報價   |
| <input type="checkbox"/> 配件 B.M.   | <input type="checkbox"/> 樣辦或貨品說明書   | <input type="checkbox"/> 分判合約 |
| <input type="checkbox"/> 其他: _____ |                                     |                               |

內容:

正通33/F 頂收口設計修改, 請依附件資料, 取消該位置飾線生產。

請在 8/1/2021 前完成上列要求。

附有關圖紙 / 文件:

1+16 頁

以上項目為:

- 原合約工程包       原合約工程加 / 減賬       新工程報價

原因: -

分發東莞各部門:

- ( ) 生產技術總監  連附件 ( ) 技術部  連附件 ( ) 生產部  連附件 ( ) 機械設計部  連附件  
 ( ) 採購部  連附件 ( ) 生產統籌部  連附件 ( ) 報關組  連附件  
 ( ) 質檢部  連附件 ( ) 會計部  連附件 ( ) 其他  小羅  連附件

分發香港各部門:

- ( ) 行政部  連附件 ( ) 會計部  連附件 ( ) 統籌部  連附件 ( ) 工程部地盤科文  連附件  
 ( ) 採購部  連附件 ( ) QS 部  連附件 ( ) 維修部  連附件 ( ) 其他 \_\_\_\_\_  連附件

傳遞編號:

HK 00 69/21

發件人簽署:

項目經理簽署:



圖則登記表 DRAWING REGISTER		接收日期 Receiving Date (適用於客戶圖則)																		
工程名稱 Project Title: <b>青衣明翹匯</b>		年 月 日																		
露台欄河企飾線																				
工程編號 Project No: <b>J-851</b>																				
分發予 Distributed To		年 月 日																		
圖則編號 Drg. No.	圖則名稱 Drawing Title	修訂編號 Revision No.																		
J851-LST-AL01	企向裝飾條	-	/	/																
J851-LST-AL02	企向裝飾支座	-	/	/																
J851-LST-AL03	企向裝飾條	-	/	/																
J851-LST-AL04	企向裝飾支座	-	/	/																
J851-LST-AL05	企向裝飾條	-	A	/																
J851-LST-AL06	企向裝飾條	-	A	/																
J851-LST-AL07	企向裝飾支座	-	/	/																
J851-LST-AL08	企向裝飾條	-	/	/																
J851-LST-AL09	企向裝飾支座	-	/	/																
J851-LST-AL10	企向裝飾條	-	/	/																
J851-LST-AL11	企向裝飾支座	-	/	/																
J851-LST-AL12	企向裝飾條	-	A	/																
J851-LST-AL13	企向裝飾條	-	A	/																
J851-LST-AL14	企向裝飾支座	-	/	/																
J851-LST-AL01a	企向裝飾條	-	/	/																
J851-LST-AL02a	企向裝飾支座	-	/	/																
J851-LST-AL03a	企向裝飾條	-	/	/																
J851-LST-AL04a	企向裝飾支座	-	/	/																
J851-LST-AL05a	企向裝飾條	-	/	B																
J851-LST-AL06a	企向裝飾條	-	/	B																
J851-LST-AL08a	企向裝飾條	-	/	/																
J851-LST-AL09a	企向裝飾支座	-	/	/																
J851-LST-AL10a	企向裝飾條	-	/	/																
J851-LST-AL11a	企向裝飾支座	-	/	/																
J851-LST-AL12a	企向裝飾條	-	/	B																
J851-LST-AL13a	企向裝飾條	-	/	B																
J851-LST-AL01b	企向裝飾條	-	/	/																
J851-LST-AL02b	企向裝飾支座	-	/	/																

2

圖則登記表 DRAWING REGISTER							
工程名稱 Project Title: <b>青衣明翹匯</b> <b>露台欄河企飾線</b>							
工程編號 Project No: <b>J-851</b>							
分發予 Distributed To							
<table border="1" style="width: 100%; border-collapse: collapse;"> <tr> <td style="width: 50%;"></td> <td style="width: 50%;"></td> </tr> </table>							
3

圖則登記表 DRAWING REGISTER	
工程名稱 Project Title: <b>青衣明翹匯</b> <b>露台欄河企飾線</b> 工程編號 Project No: <b>J-851</b> 分發予 Distributed To  <table border="1" style="width: 100%; border-collapse: collapse;"> <thead> <tr> <th style="width: 20%;">圖則編號 Drg. No.</th> <th style="width: 80%;">圖則名稱 Drawing Title</th> </tr> </thead> <tbody> <tr> <td>J851-LST-AL10f</td> <td>企向裝飾條</td> </tr> <tr> <td>J851-LST-AL11f</td> <td>企向裝飾支座</td> </tr> <tr> <td>/</td> <td>1/F 位置圖</td> </tr> <tr> <td>/</td> <td>32/F 位置圖</td> </tr> <tr> <td>/</td> <td>33/F 位置圖</td> </tr> </tbody> </table>	圖則編號 Drg. No.	圖則名稱 Drawing Title	J851-LST-AL10f	企向裝飾條	J851-LST-AL11f	企向裝飾支座	/	1/F 位置圖	/	32/F 位置圖	/	33/F 位置圖	接收日期 Receiving Date (適用於客戶圖則) 年 月 日 <table border="1" style="width: 100%; border-collapse: collapse;"> <tr><td> </td><td> </td><td> </td><td> </td><td> </td><td> </td><td> </td><td> </td><td> </td><td> </td></tr> <tr><td> </td><td> </td><td> </td><td> </td><td> </td><td> </td><td> </td><td> </td><td> </td><td> </td></tr> <tr><td> </td><td> </td><td> </td><td> </td><td> </td><td> </td><td> </td><td> </td><td> </td><td> </td></tr> </table> 年 月 日 <table border="1" style="width: 100%; border-collapse: collapse;"> <tr> <td>20</td><td>21</td><td>21</td><td> </td><td> </td><td> </td><td> </td><td> </td><td> </td><td> </td> </tr> <tr> <td>12</td><td>1</td><td>1</td><td> </td><td> </td><td> </td><td> </td><td> </td><td> </td><td> </td> </tr> <tr> <td>9</td><td>6</td><td>8</td><td> </td><td> </td><td> </td><td> </td><td> </td><td> </td><td> </td> </tr> </table> 修訂編號 Revision No. <table border="1" style="width: 100%; border-collapse: collapse;"> <tr> <td>-</td><td>/</td><td>B</td><td> </td><td> </td><td> </td><td> </td><td> </td><td> </td><td> </td> </tr> <tr> <td>-</td><td>/</td><td>B</td><td> </td><td> </td><td> </td><td> </td><td> </td><td> </td><td> </td> </tr> <tr> <td>-</td><td>/</td><td>/</td><td> </td><td> </td><td> </td><td> </td><td> </td><td> </td><td> </td> </tr> <tr> <td>-</td><td>/</td><td>/</td><td> </td><td> </td><td> </td><td> </td><td> </td><td> </td><td> </td> </tr> <tr> <td>-</td><td>/</td><td>/</td><td> </td><td> </td><td> </td><td> </td><td> </td><td> </td><td> </td> </tr> </table>																															20	21	21								12	1	1								9	6	8								-	/	B								-	/	B								-	/	/								-	/	/								-	/	/							
圖則編號 Drg. No.	圖則名稱 Drawing Title	
J851-LST-AL10f	企向裝飾條	
J851-LST-AL11f	企向裝飾支座	
/	1/F 位置圖	
/	32/F 位置圖	
/	33/F 位置圖	
20	21	21	
12	1	1	
9	6	8	
-	/	B	
-	/	B	
-	/	/	
-	/	/	
-	/	/	





**美特鋁質** 有限公司  
MIDI Aluminium Fabricator Ltd.

工程號 J851 地盤 青衣明麗匯

楼层	数量	备注
32/F		
33/F	7	
35/F		
R/F		
后备		
合计	7	

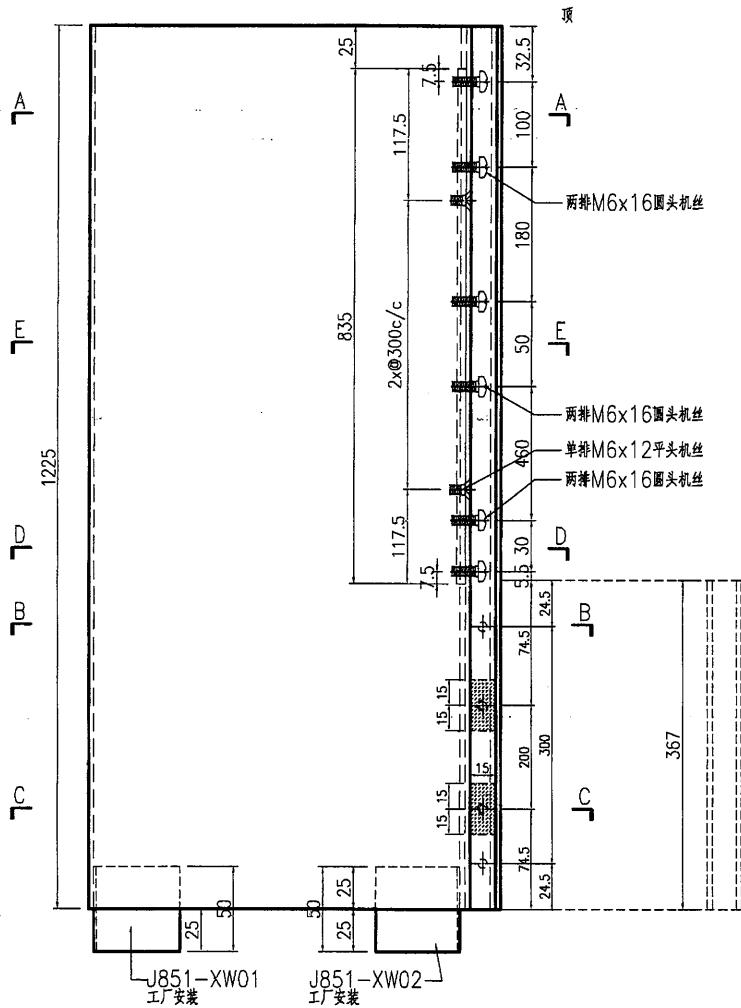

取消

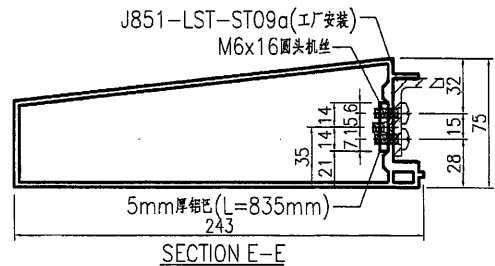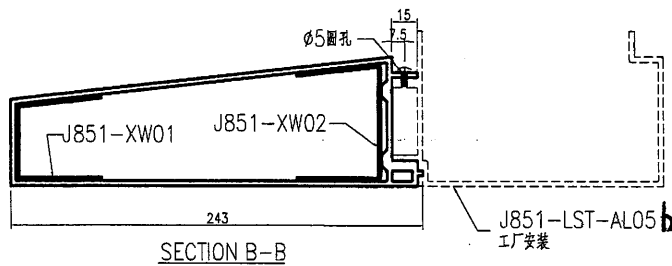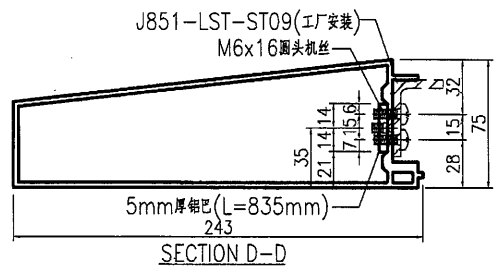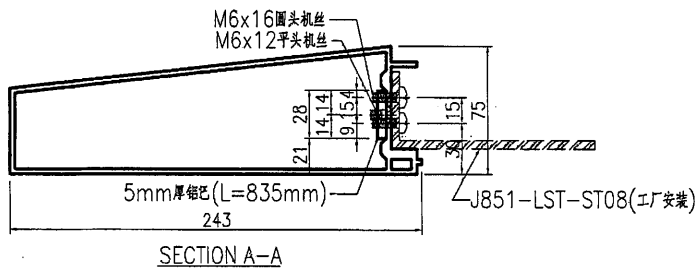


名稱	企向裝飾條	制圖	曾建平	2020-12-04	修改		
材料	X85818+5mm厚鋁巴	復核			日期		
顏色	UCT534193SC-3 灰色	批准			圖號	J851-LST-AL05a	

5






**美特鋁質** 有限公司  
MIDI Aluminium Fabricator Ltd.

工程號 J851 地盤 青衣明麗匯

楼层	数量	备注
32/F		
33/F	8	
35/F		
R/F		
后备		
合计	8	

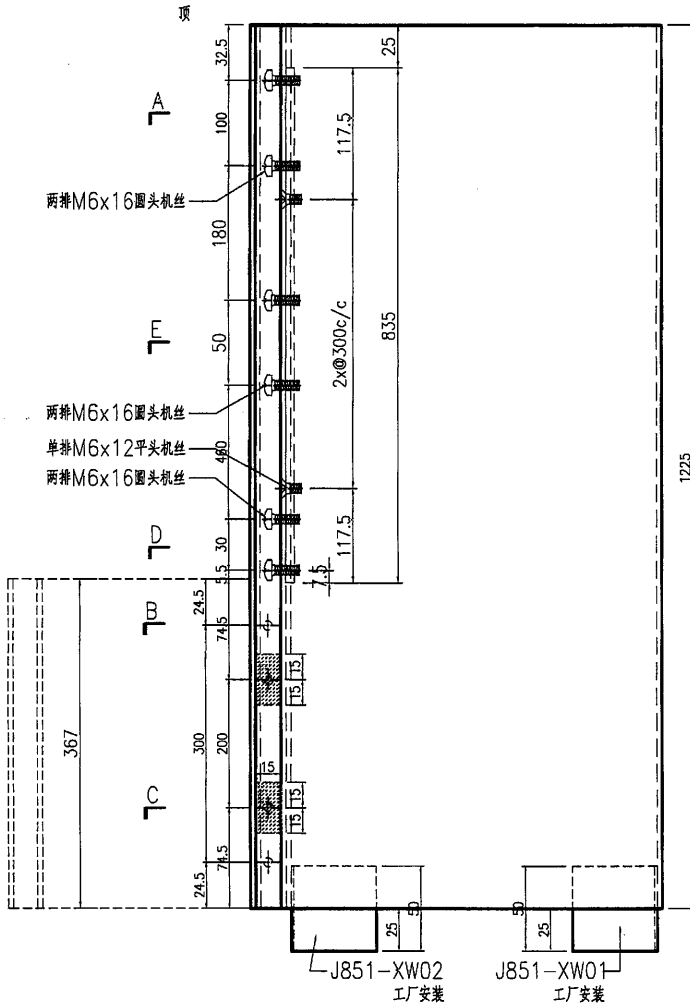

取消

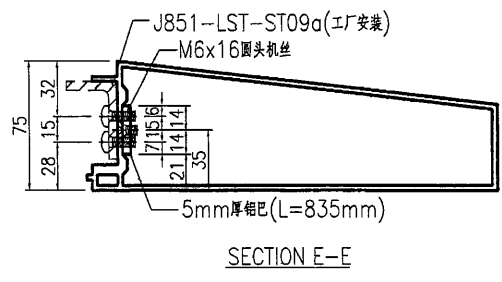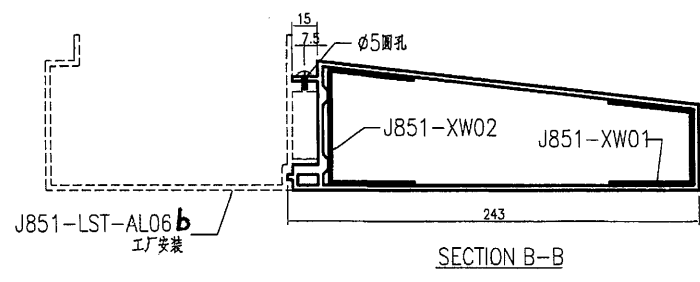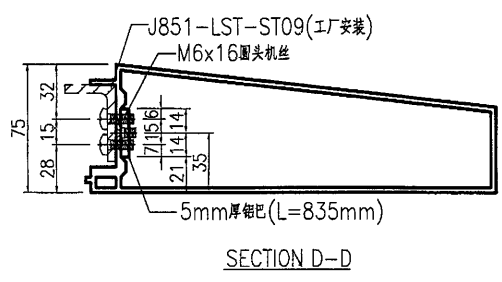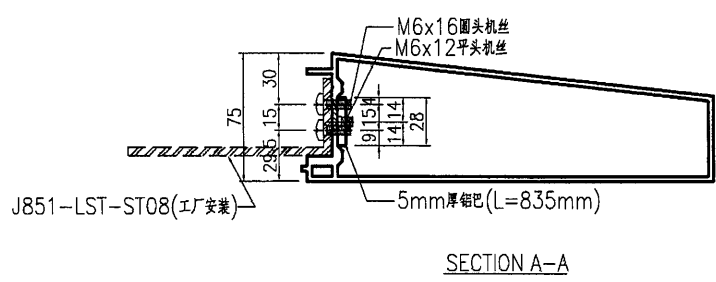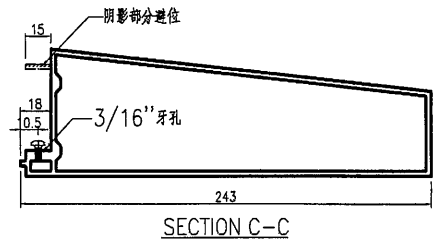


名稱	企向裝飾條	制圖	曾建平	2020-12-04	修改		
材料	X85818+5mm厚鋁巴	復核			日期		
顏色	UCT534193SC-3 灰色	批准			圖號	J851-LST-AL06a	






**美特铝质** 有限公司  
MIDI Aluminium Fabricator Ltd.

工程號 J851 地盤 青衣明翹匯

楼层	数量	备注
32/F		
33/F	7	
35/F		
R/F		
后备		
合计	7	

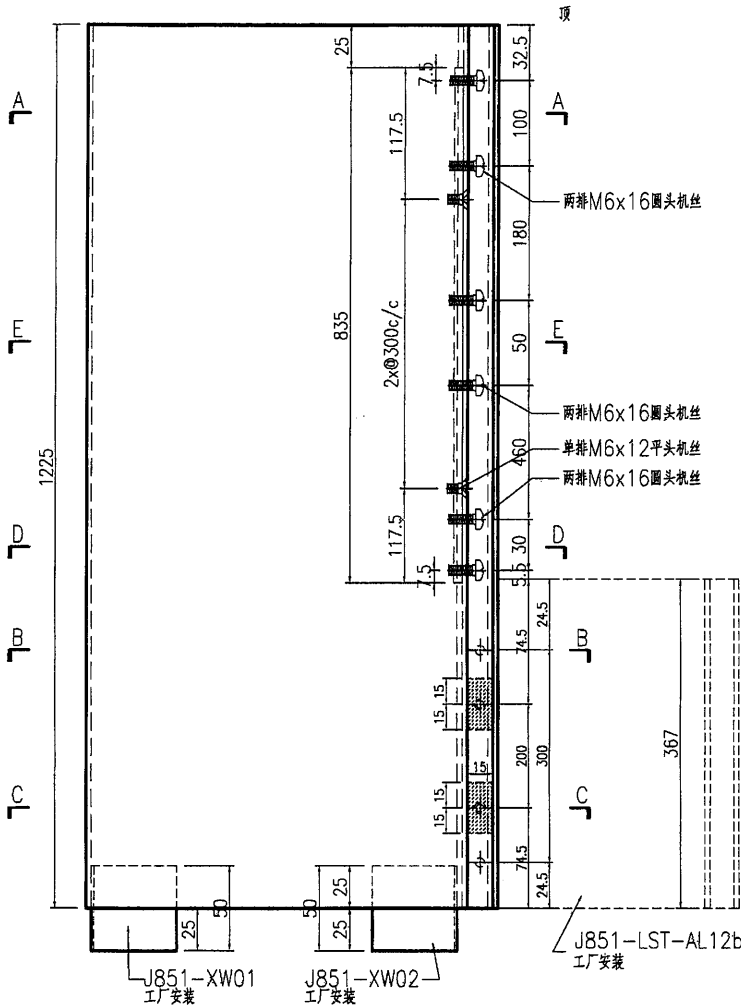

取消

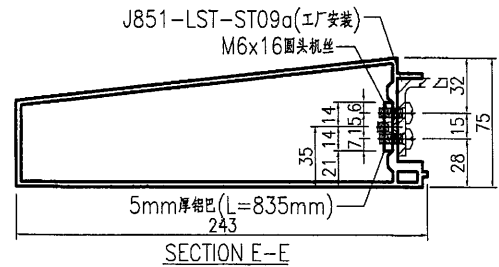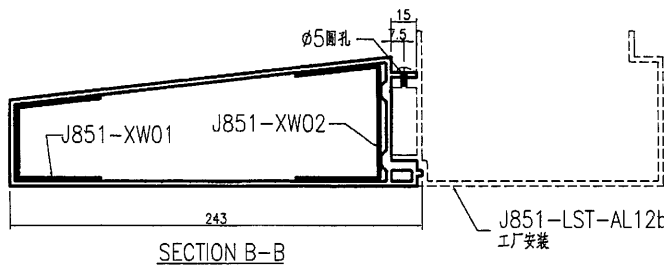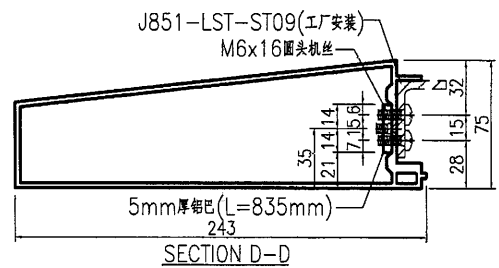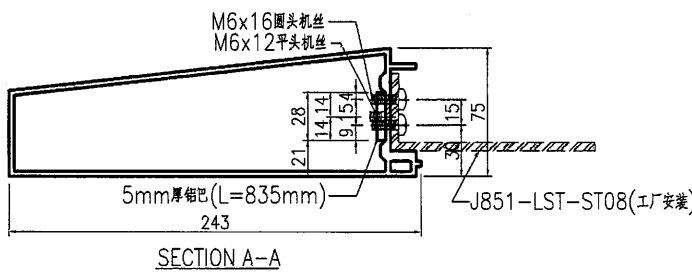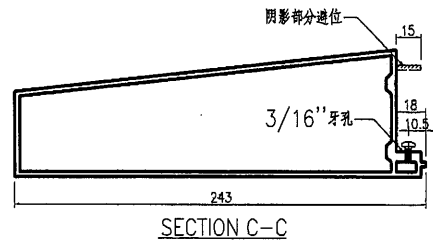


名稱	企向裝飾條	制圖	曾建平	2020-12-04	修改		
材料	X85818+5mm厚鋁巴	復核			日期		
顏色	TUC43350SC(ZH)-3 白色	批准			圖號	J851-LST-AL12a	






**美特鋁質** 有限公司  
MIDI Aluminium Fabricator Ltd.

工程號 J851 地盤 青衣明麗匯

楼层	数量	备注
32/F		
33/F	9	
35/F		
R/F		
后备		
合计	9	

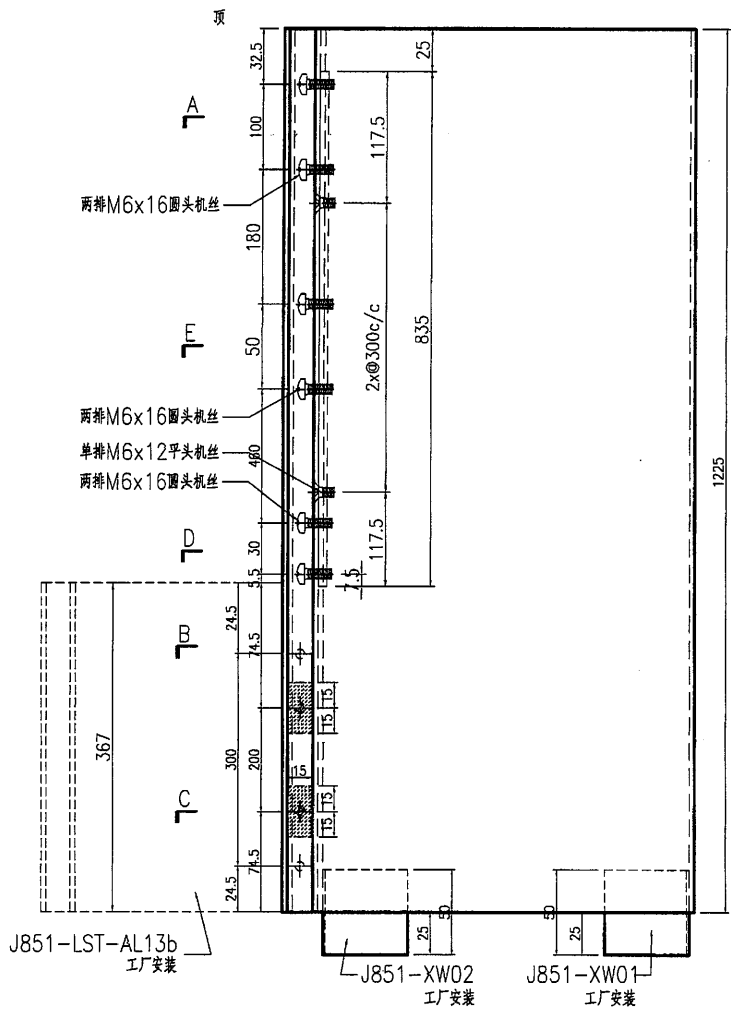

取消

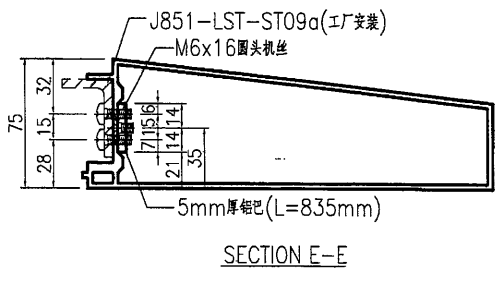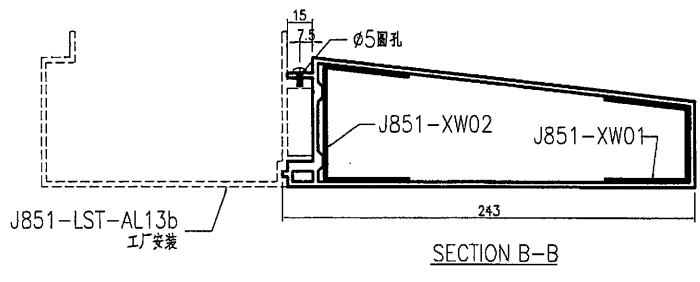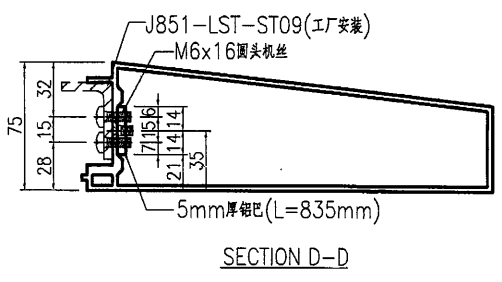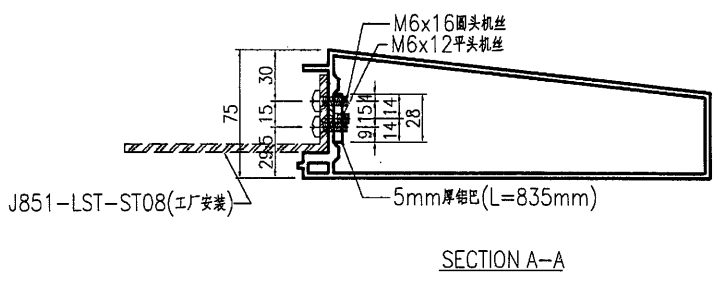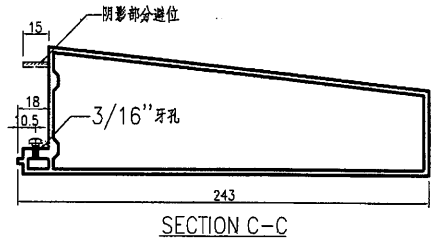


名稱	企向裝飾條	制圖	曾建平	2020-12-04	修改		
材料	X85818+5mm厚鋁巴	復核			日期		
顏色	TUC43350SC(ZH)-3 白色	批准			圖號	J851-LST-AL13a	

取消 8

**美特鋁質** 有限公司  
MIDI Aluminium Fabricator Ltd.

工程號 J851 地盤 青衣明題匯

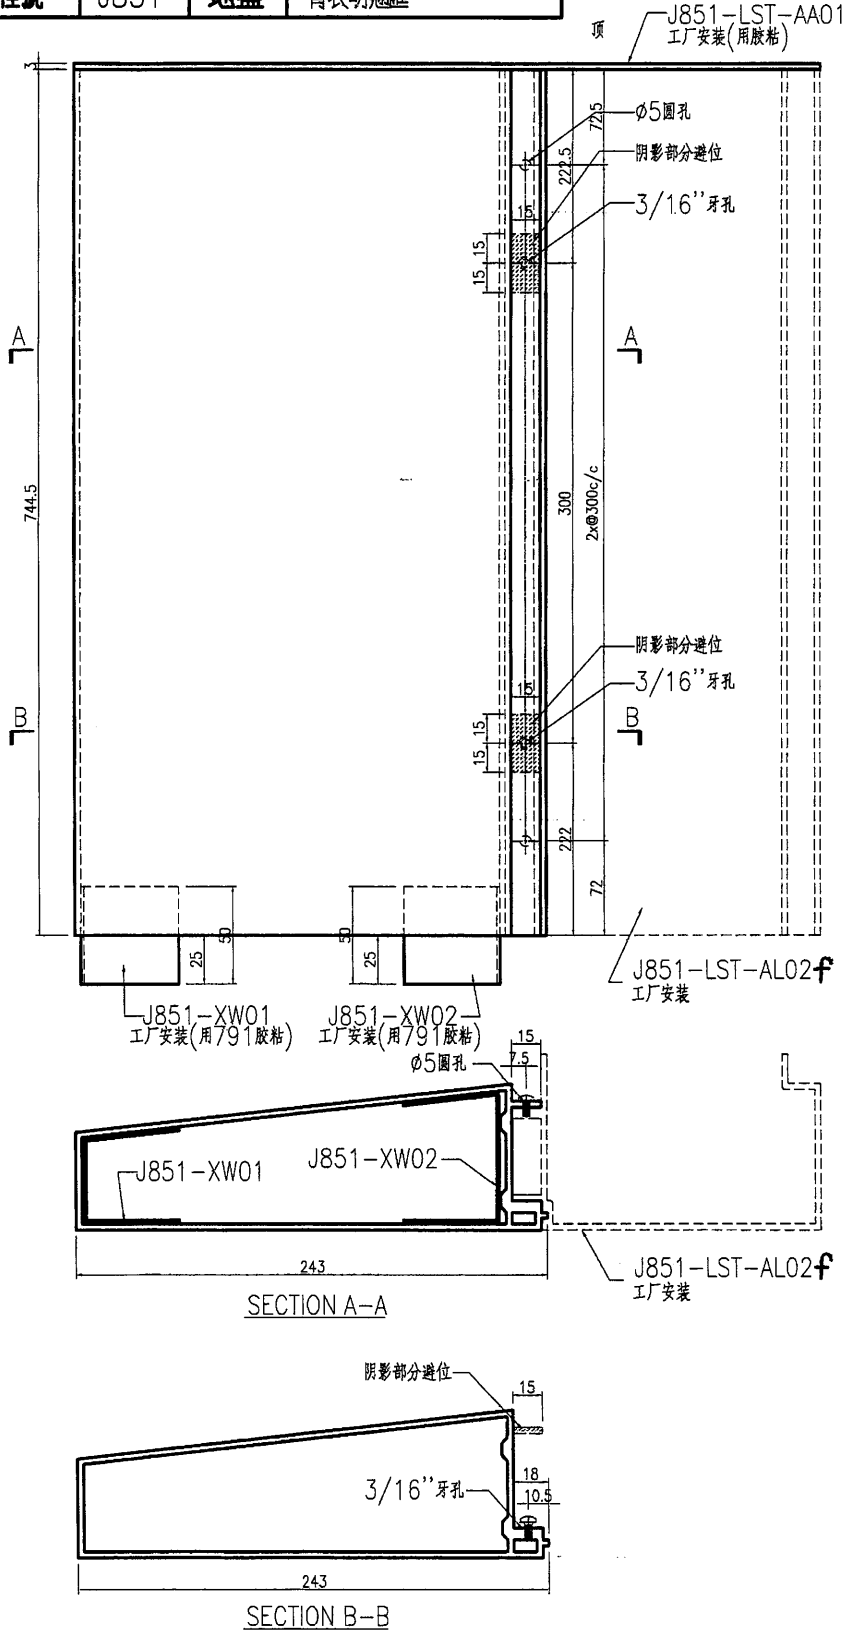

楼层	数量	备注
G/F		
1/F		
2/F		
3/F		
5/F		
6/F		
7/F		
8/F		
9/F		
10/F		
11/F		
12/F		
15/F		
16/F		
17/F		
18/F		
19/F		
20/F		
21/F		
22/F		
23/F		
25/F		
26/F		
27/F		
28/F		
29/F		
30/F		
31/F		
32/F		
33/F	4	
35/F		
R/F		
后备		
合计	4	




名稱	企向裝飾條	制圖	曾建平	2020-12-04	修改		
材料	X85818	復核			日期		
顏色	UCT534193SC-3 灰色	批准			圖號	J851-LST-AL01f	

**美特鋁質** 有限公司  
MIDI Aluminium Fabricator Ltd.

工程號 J851 地盤 青衣明翹匯

楼层	数量	备注
G/F		
1/F		
2/F		
3/F		
5/F		
6/F		
7/F		
8/F		
9/F		
10/F		
11/F		
12/F		
15/F		
16/F		
17/F		
18/F		
19/F		
20/F		
21/F		
22/F		
23/F		
25/F		
26/F		
27/F		
28/F		
29/F		
30/F		
31/F		
32/F		
33/F	4	
35/F		
R/F		
后备		
合计	4	

取消

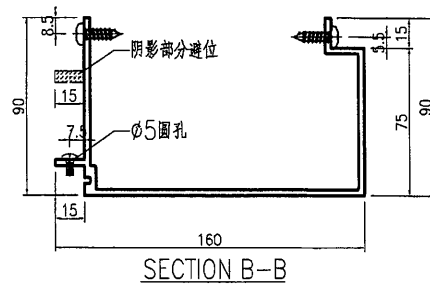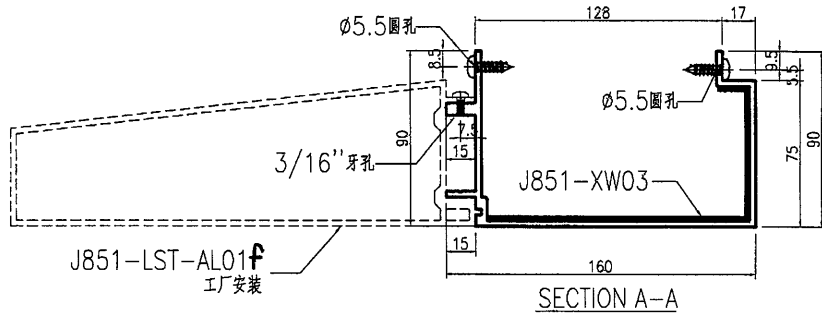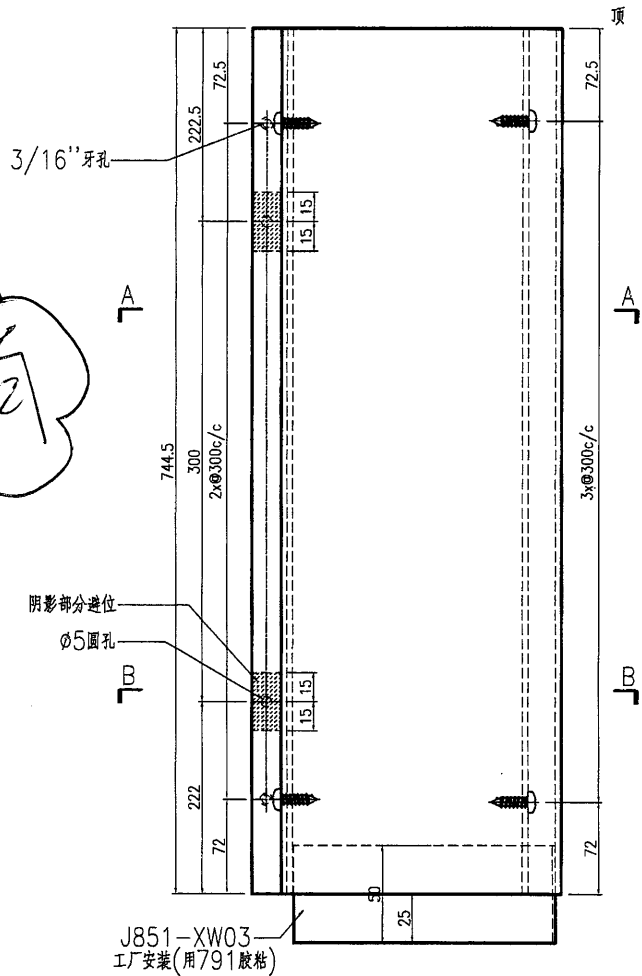

名稱	企向裝飾支座	制圖	曾建平	2020-12-04	修改		
材料	X85817	復核			日期		
顏色	UCT534193SC-3 灰色	批准			圖號	J851-LST-AL02f	

10


取消



美特铝质 有限公司  
MIDI Aluminium Fabricator Ltd.

工程號	J851	地盤	青衣明耀匯
-----	------	----	-------

楼层	数量	备注
G/F		
1/F		
2/F		
3/F		
5/F		
6/F		
7/F		
8/F		
9/F		
10/F		
11/F		
12/F		
15/F		
16/F		
17/F		
18/F		
19/F		
20/F		
21/F		
22/F		
23/F		
25/F		
26/F		
27/F		
28/F		
29/F		
30/F		
31/F		
32/F		
33/F	5	
35/F		
R/F		
后备		
合计	5	

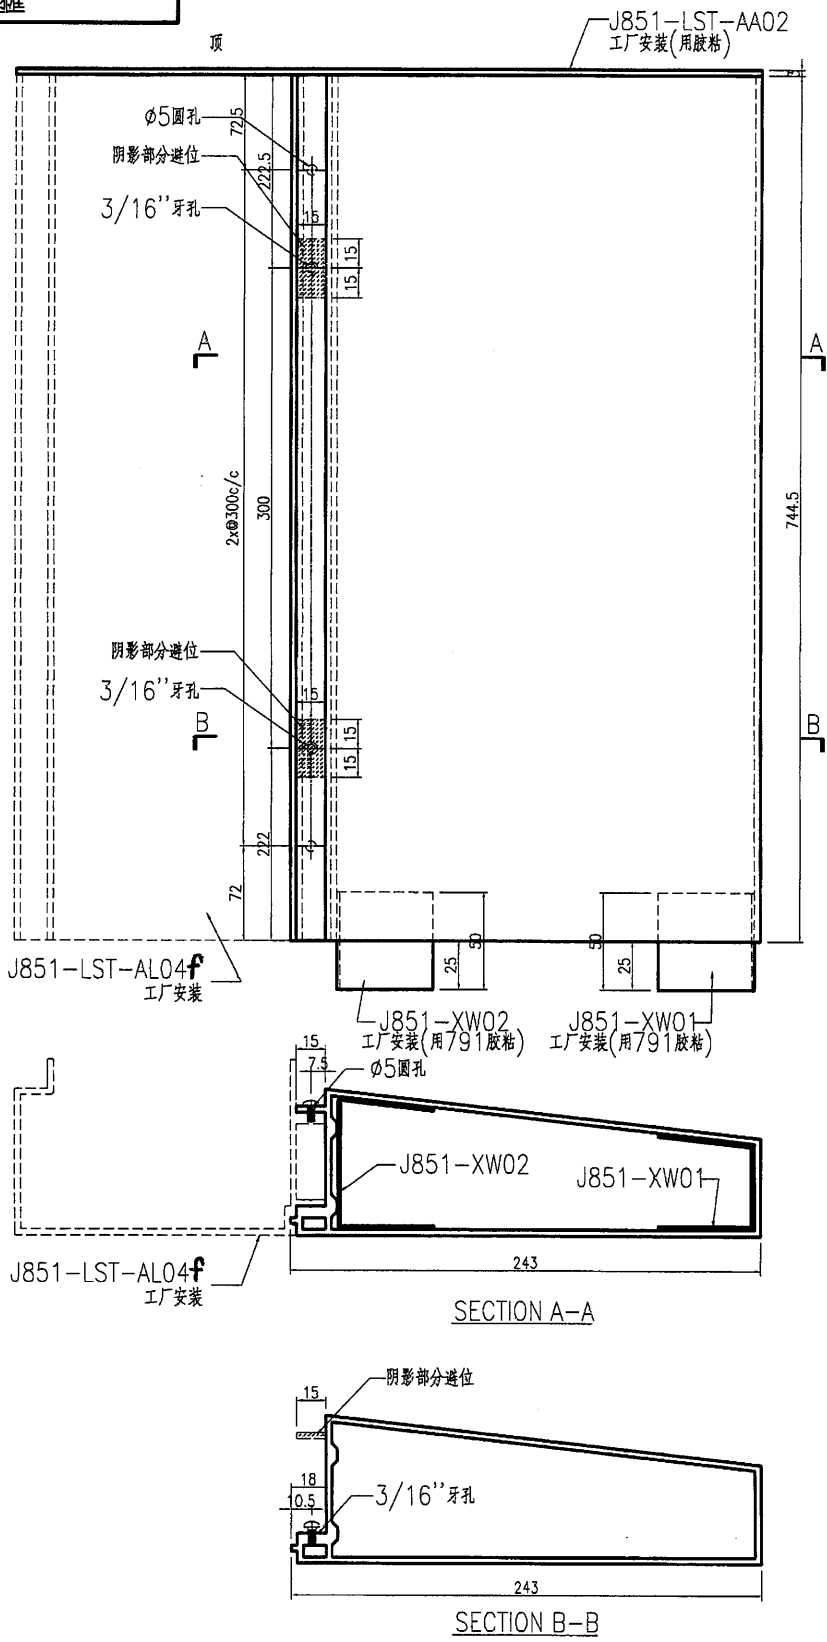




名稱	企向裝飾條	制圖	曾建平	2020-12-04	修改		
材料	X85818	復核			日期		
顏色	UCT534193SC-3 灰色	批准			圖號	J851-LST-AL03f	



美特鋁質有限公司  
MIDI Aluminium Fabricator Ltd.

工程號 J851 地盤 青衣明麗匯

取消

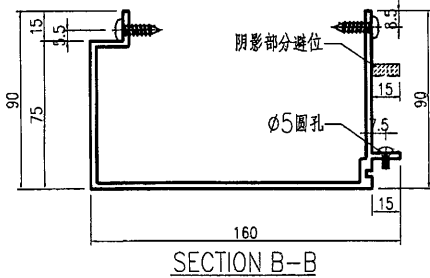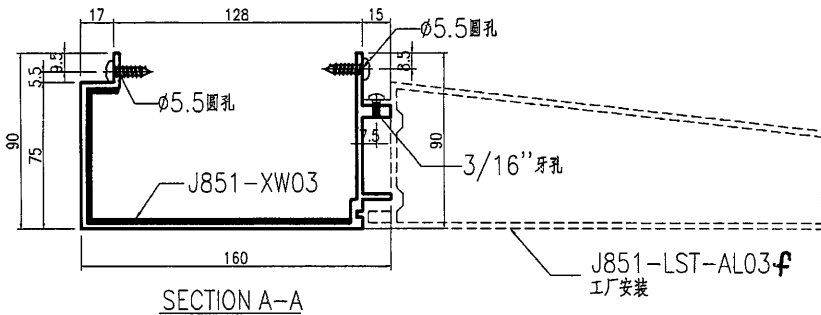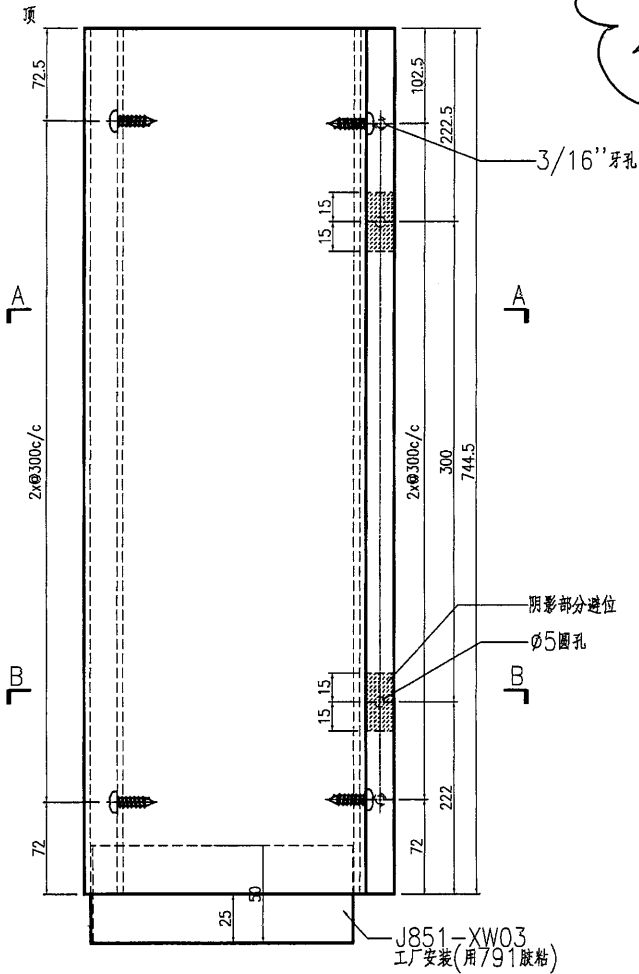

楼层	数量	备注
G/F		
1/F		
2/F		
3/F		
5/F		
6/F		
7/F		
8/F		
9/F		
10/F		
11/F		
12/F		
15/F		
16/F		
17/F		
18/F		
19/F		
20/F		
21/F		
22/F		
23/F		
25/F		
26/F		
27/F		
28/F		
29/F		
30/F		
31/F		
32/F		
33/F	5	
35/F		
R/F		
后备		
合计	5	




名稱	企向裝飾支座	制圖	曾建平	2020-12-04	修改		
材料	X85817	復核			日期		
顏色	UCT534193SC-3 灰色	批准			圖號	J851-LST-AL04f	

取消 (12)

**美特鋁質** 有限公司  
MIDI Aluminium Fabricator Ltd.

工程號 J851 地盤 青衣明題匯

頂 J851-LST-AA01  
工厂安装(用胶粘)

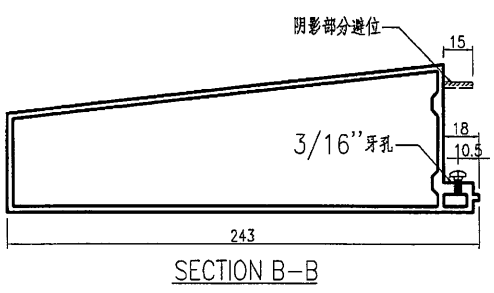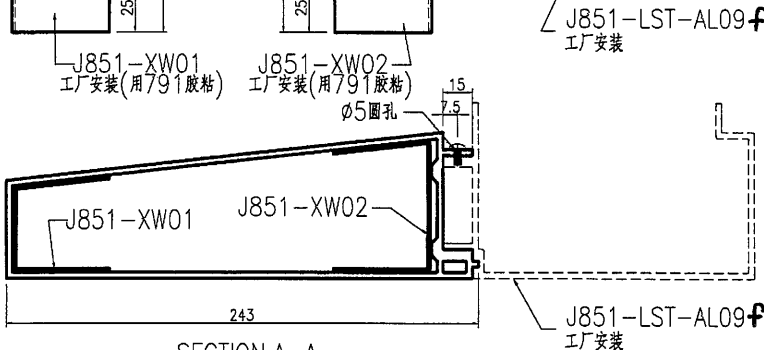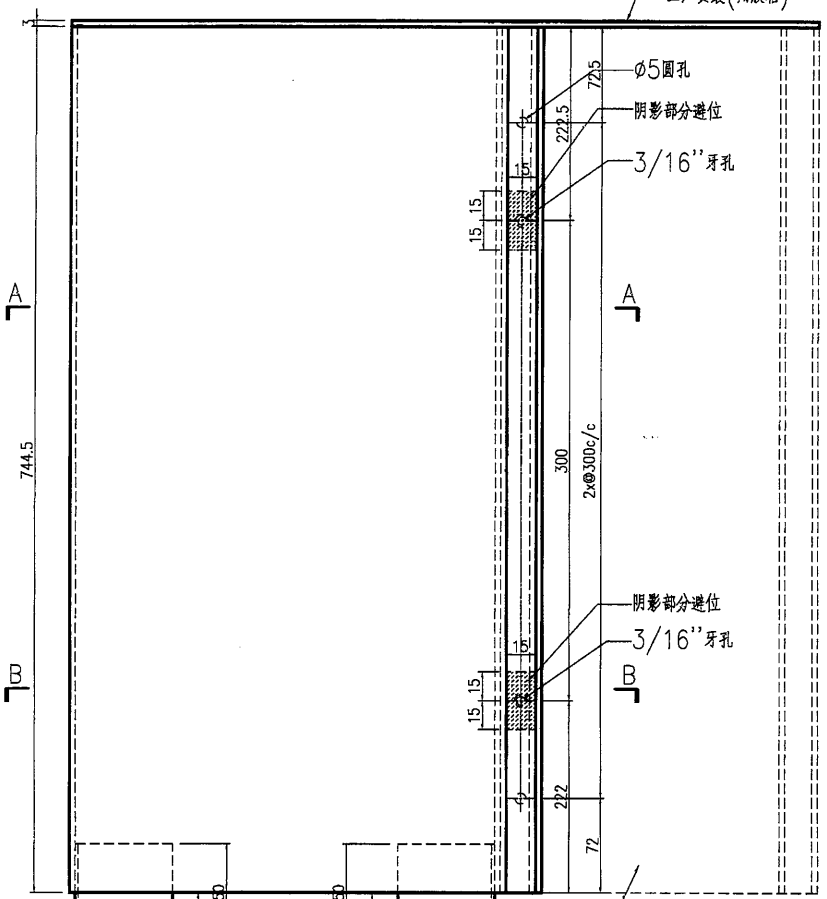

楼层	数量	备注
G/F		
1/F		
2/F		
3/F		
5/F		
6/F		
7/F		
8/F		
9/F		
10/F		
11/F		
12/F		
15/F		
16/F		
17/F		
18/F		
19/F		
20/F		
21/F		
22/F		
23/F		
25/F		
26/F		
27/F		
28/F		
29/F		
30/F		
31/F		
32/F		
33/F	2	
35/F		
R/F		
后备		
合计	2	




名稱	企向裝飾條	制圖	曾建平	2020-12-04	修改		
材料	X85818	復核			日期		
顏色	TUC43350SC(ZH)-3 白色	批准			圖號	J851-LST-AL08f	

**美特铝质** 有限公司  
MIDI Aluminium Fabricator Ltd.

工程號 J851 地盤 青衣明麗匯

楼层	数量	备注
G/F		
1/F		
2/F		
3/F		
5/F		
6/F		
7/F		
8/F		
9/F		
10/F		
11/F		
12/F		
15/F		
16/F		
17/F		
18/F		
19/F		
20/F		
21/F		
22/F		
23/F		
25/F		
26/F		
27/F		
28/F		
29/F		
30/F		
31/F		
32/F		
33/F	2	
35/F		
R/F		
后备		
合计	2	

取消

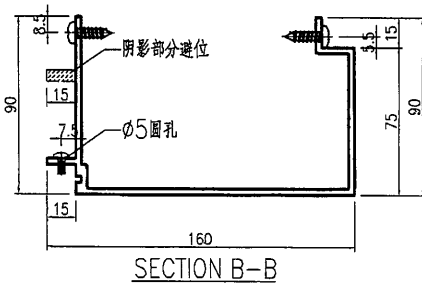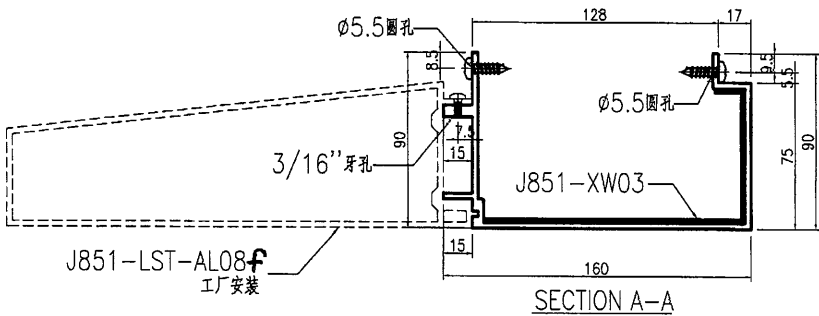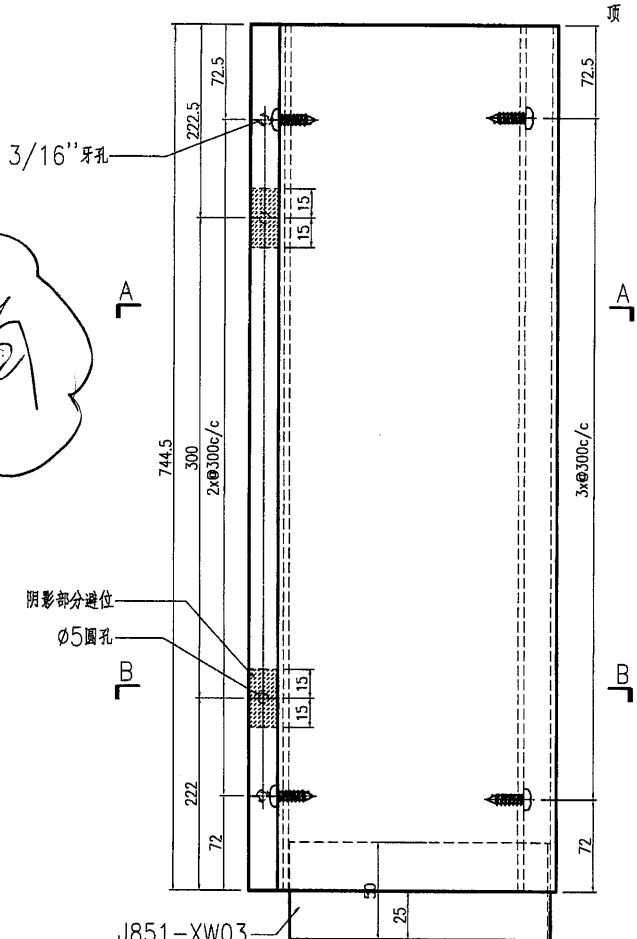

名稱	企向裝飾支座	制圖	曾建平	2020-12-04	修改		
材料	X85817	復核			日期		
顏色	TUC43350SC(ZH)-3 白色	批准			圖號	J851-LST-AL09f	




14

**美特鋁質** 有限公司  
MIDI Aluminium Fabricator Ltd.

取消

工程號 J851 地盤 青衣明麗

楼层	数量	备注
G/F		
1/F		
2/F		
3/F		
5/F		
6/F		
7/F		
8/F		
9/F		
10/F		
11/F		
12/F		
15/F		
16/F		
17/F		
18/F		
19/F		
20/F		
21/F		
22/F		
23/F		
25/F		
26/F		
27/F		
28/F		
29/F		
30/F		
31/F		
32/F		
33/F	3	
35/F		
R/F		
后备		
合计	3	

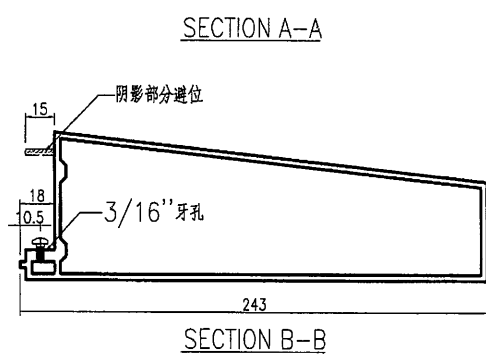
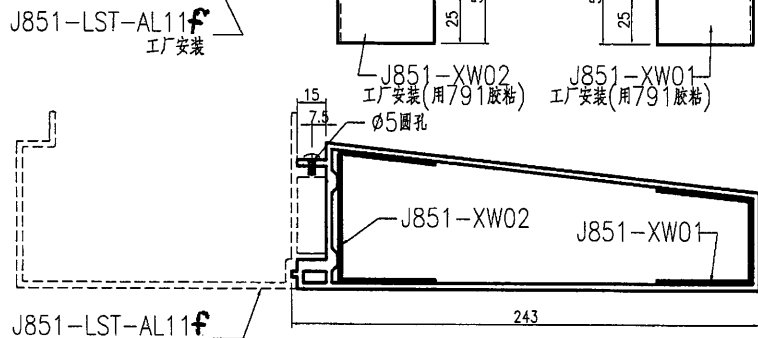
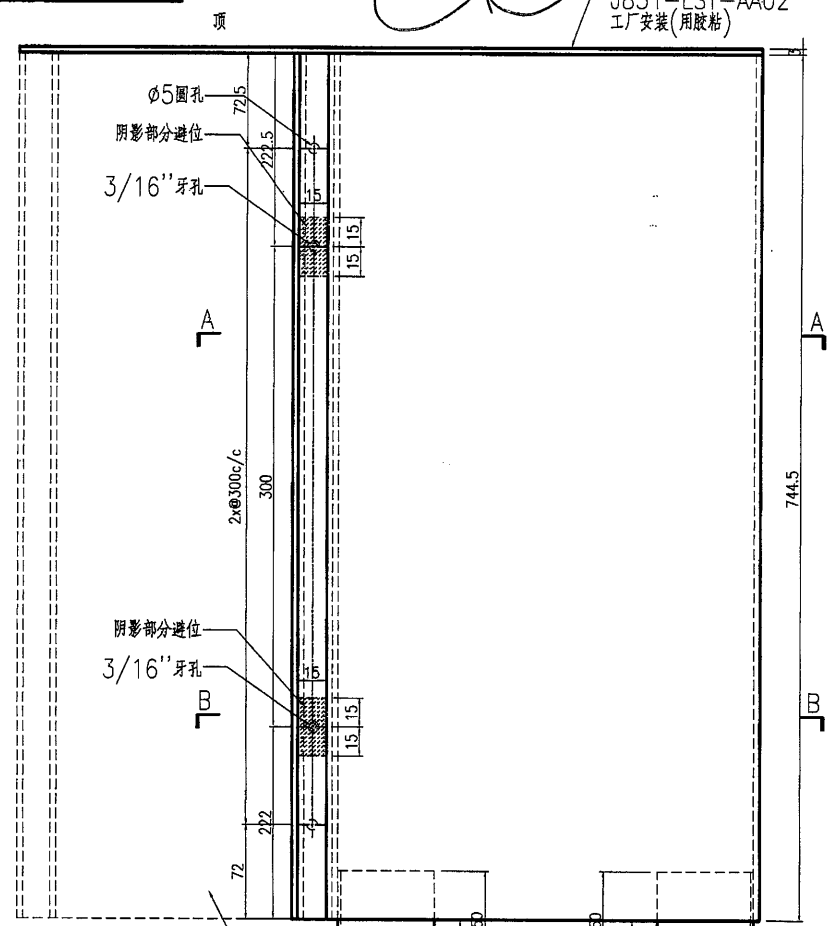


名稱	企向裝飾條	制圖	曾建平	2020-12-04	修改		
材料	X85818	復核			日期		
顏色	TUC43350SC(ZH)-3 白色	批准			圖號	J851-LST-AL10f	

**美特鋁質** 有限公司  
MIDI Aluminium Fabricator Ltd.

工程號 J851 地盤 青衣明耀匯

取消

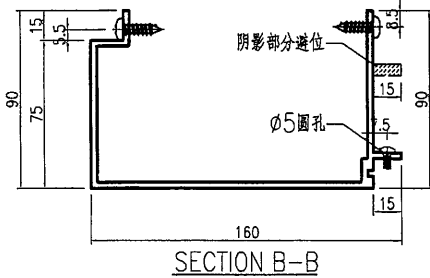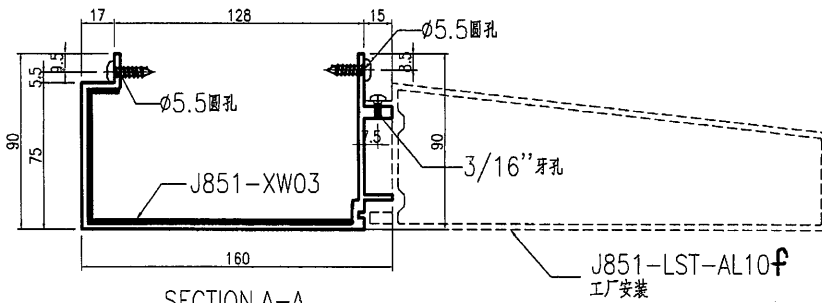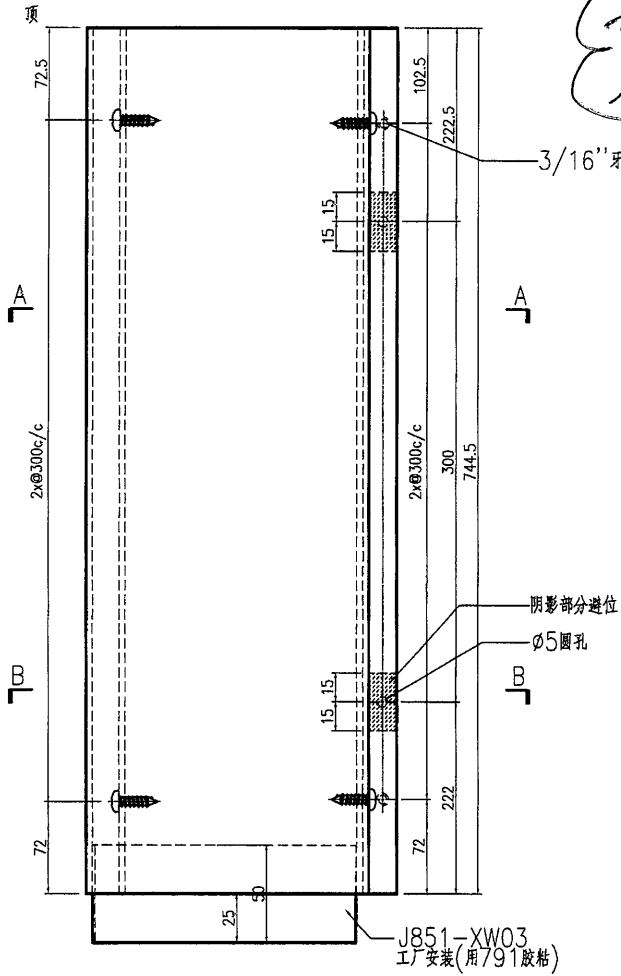

楼层	数量	备注
G/F		
1/F		
2/F		
3/F		
5/F		
6/F		
7/F		
8/F		
9/F		
10/F		
11/F		
12/F		
15/F		
16/F		
17/F		
18/F		
19/F		
20/F		
21/F		
22/F		
23/F		
25/F		
26/F		
27/F		
28/F		
29/F		
30/F		
31/F		
32/F		
33/F	3	
35/F		
R/F		
后备		
合计	3	

名稱	企向裝飾支座	制圖	曾建平	2020-12-04	修改		
材料	X85817	復核			日期		
顏色	TUC43350SC(ZH)-3 白色	批准			圖號	J851-LST-AL11f	

