

工程指示 / 要求簡箋(E.I.)

工程指示編號：EI/2871 / 20

修改版次：A

工程編號：J851

工程名稱：青衣明翹匯

工程項目：幕牆單元件 - 裝飾綫

收件人：生統

發件人：Yancy Chen

日期：04/01/2021

要求提供 / 確認 事項：

- () 初步鋁料 B.M. () 加工拆圖，然後生產 () 尺寸表
- () 正式鋁料 B.M. () 技術上資料 / 指示 () 報價
- () 配件 B.M. () 樣辦或貨品說明書 () 分判合約
- () 其他：_____

內容：

根據東莞廠 12 月 31 日微信，有關有裝飾綫的單元件幕牆件，
 現確定此裝飾綫(紅圈部分)不用在廠裝，但需要跟單元配套在一起出貨。
 另，回復質量檢驗報告，詳附頁③。

請在 15/1/2021 前完成上列要求。

附：

1+ 3 頁

以上項目為：

- 原合約工程包 原合約工程加 / 減賬 新工程報價

原因：-

分發東莞各部門：

- () 生產技術總監 連附件 () 技術部 連附件 () 生產部 連附件 () 機械設計部 連附件
- () 採購部 連附件 (✓) 生產統籌部 連附件 梅軍
- (✓) 質檢部 連附件 () 會計部 連附件 () 報關組 連附件 (✓) 其他 小羅 連附件

分發香港各部門：

- () 行政部 連附件 () 會計部 連附件 () 統籌部 連附件 () 工程部地盤科文 連附件
- () 採購部 連附件 () QS 部 連附件 () 維修部 連附件 () 其他 _____ 連附件

傳遞編號：

HK 0005 / 21

發件人簽署：

Yancy Chen

項目經理簽署：

①

< 10 J851青衣明翹匯 (... (39人) ...

2020年12月31日 下午4:27


@黃瑛梅 有關有裝飾線的單元幕牆件，現確定此裝飾線（紅圈部份）不用在廠裝，但需要跟單元配套在一起出貨，有關的指示會下星期一出日確認作紀錄



黃瑛梅

@美特細佬 (梁帥偉) 收到，謝謝！

2020年12月31日 下午4:35

 

2020年12月31日 下午4:55


MA YEE PO

@军佬 跟下一车出到15楼军哥

MA YEE PO

@美特細佬 (梁帥偉) 大佬旧2413b改深度80MM编林箱。睇乜日追货。？



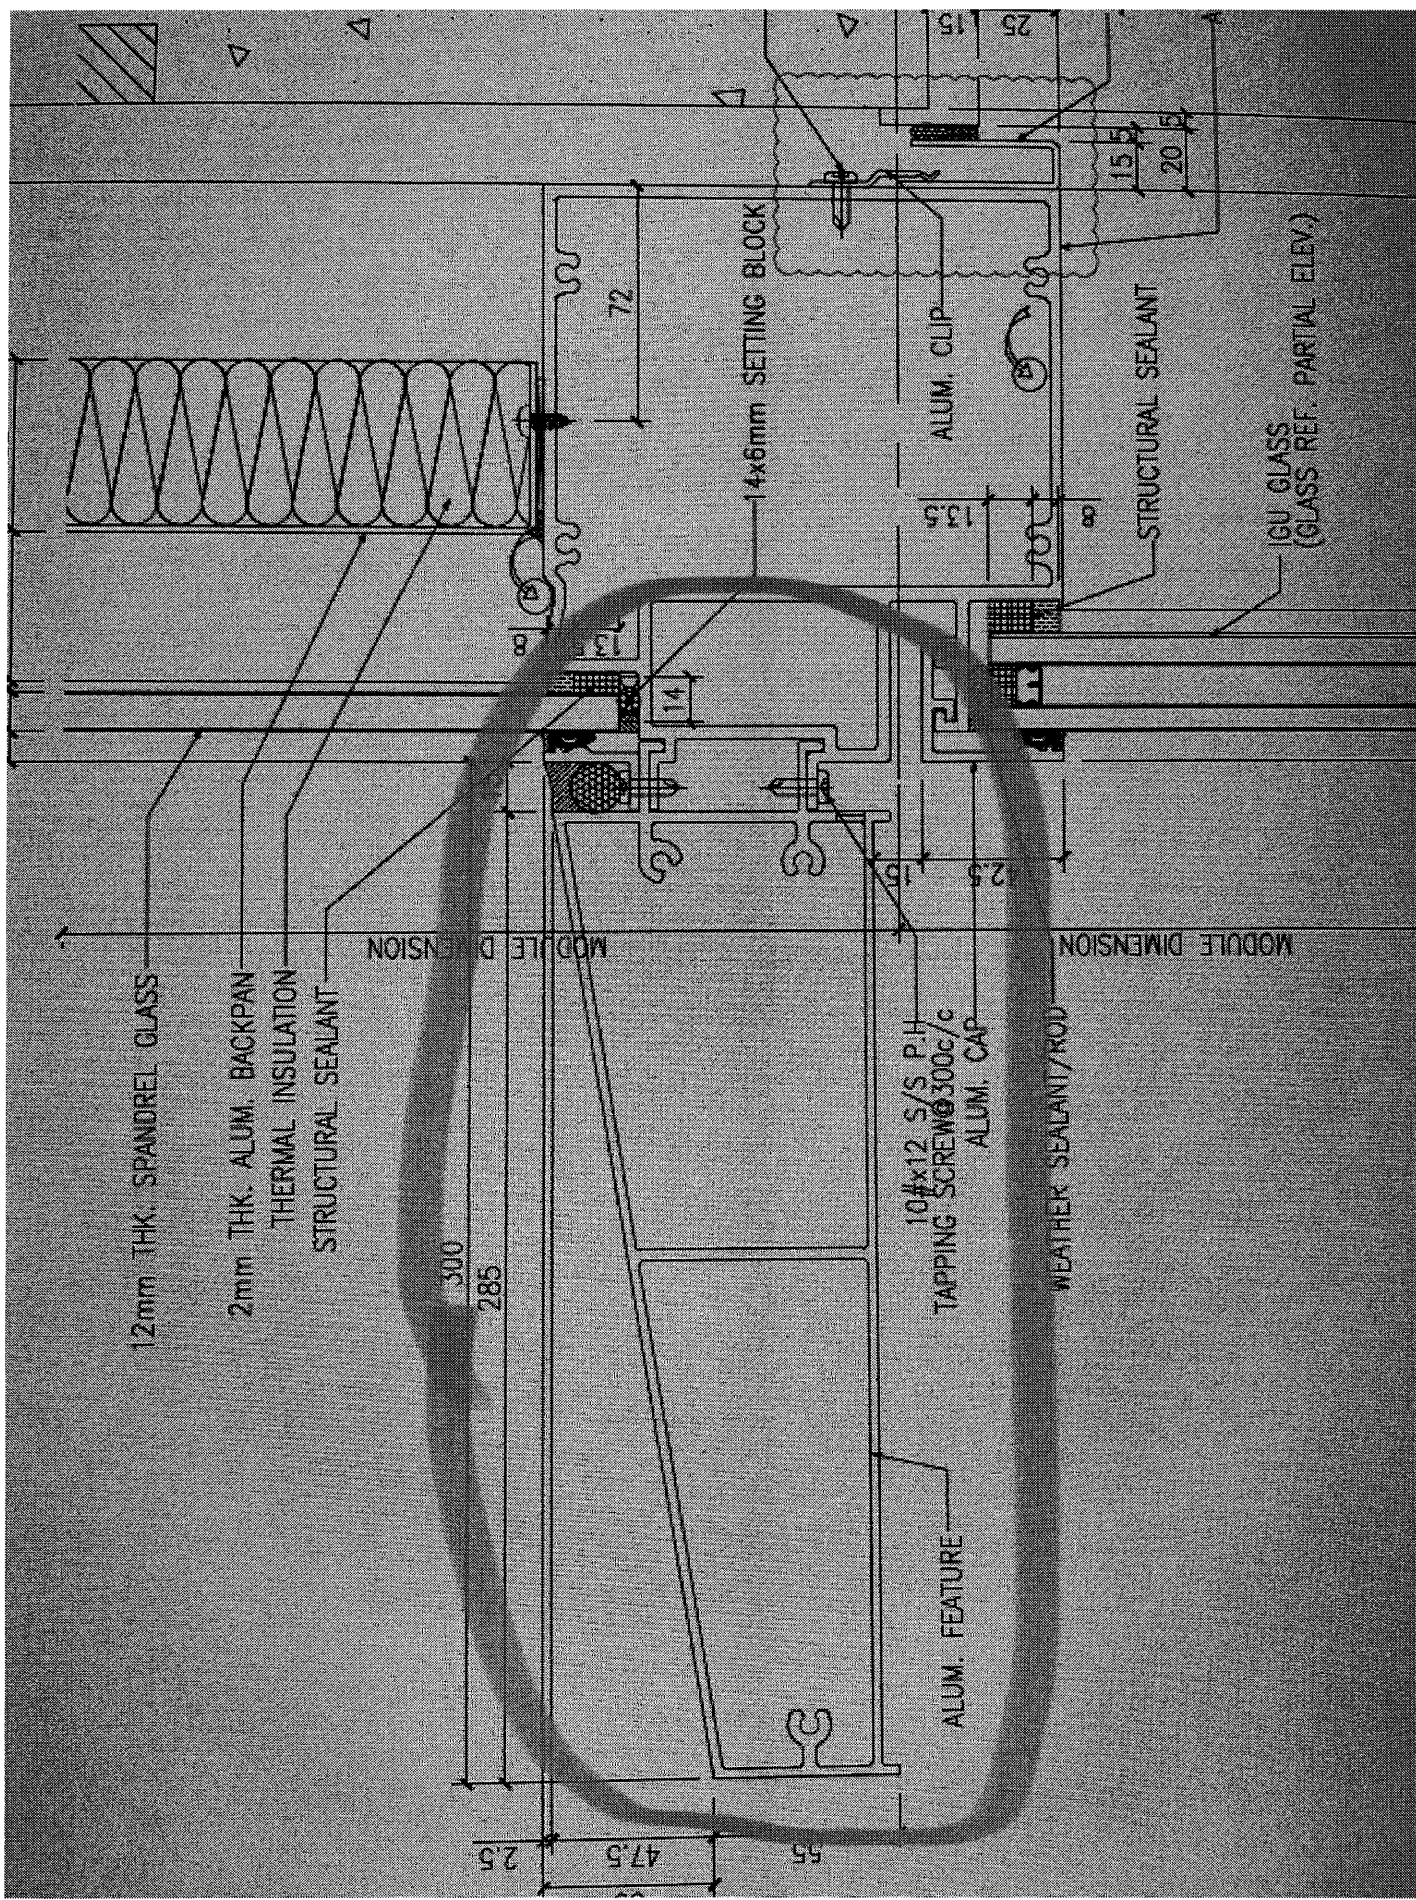

3

质量检验报告

Quality Inspection Report

版次: 0 表格 MD-08

REPORT NO. 质量检验报告编号: QIR-851-20-046

PROJECT NO. 工程编号: J-851 PROJECT NAME 工程名称: 青衣明翘汇

DRAWING NO. 物料编号/图号: _____ INSPECTED BY 质检员: 李良平

N.C.REP.NO. 不合格项目报告编号: _____ REPORT DATE 报告日期: 2021.12.31

LOT QTY. 总数量: 168 件 APPROVAL BY 核准人: 王良

SAMPLING 抽样标准: QCWI-11 APPROVAL DATE 核准日期: 2021.01.02

CONCLUSION 结果: UNACCEPTABLE 不接受 ACCEPTED ON DEVIATION 降级收货

处理要求:

检验工序编号: QR 其它-851-20-003	抽查		次品		次品比率
	序号	数量	严重	轻微	
E I 编号: EI/2475/20G					
项目名称: 背板		32	32		100%
次品详细描述及图示: 面饰板图号: AP-05-05S 13 件 AP-05-04S 26 件 AP-05-03S 6 件 AP-05-02S 13 件 AP-05-01S 13 件 AP-05-06S 13 件 AP-06-01S 84 件	<p>确定铝板用避位</p> <p>碰撞位置打胶</p> <p>确保防水</p>				
1、面饰板加工图欠缺避位, 安装时顶撞单元件顶底横料, 需加开避位!					
2、AP-05-04S、AP-06-01S, 加工图加力骨标示尺寸有误, 工厂加工面饰板时已偏位安装。面饰板装于单元件时依然存在顶撞, 无法安装, 不符合要求。	导致质量事件原因(由发生质量事件原因部门填写)				
(详见附页相片)	跟进结果:				
<input type="checkbox"/> 另有附页说明 <input type="checkbox"/> 图纸 <input type="checkbox"/> 相片					

分发 叶先生 统筹部-黄瑛梅 采购部 () 技术部 ()

质量指导 生产部-邱丙安 项目经理 (施哥) 其它 (钣金-吴作文)

供应商-公司名称: