

工程指示 / 要求簡箋(E.I.)

工程指示編號：EI / 3021 / 21 修改版次：A

工程編號：J851 工程名稱：青衣明翹匯

工程項目：更亭 - 格柵鋁型材加工圖

收件人：生統 發件人：Yancy Chen 日期：01/02/2021

要求提供 / 確認 事項：

- | | | |
|------------------------------------|-------------------------------------|-------------------------------|
| <input type="checkbox"/> 初步鋁料 B.M. | <input type="checkbox"/> 加工拆圖，然後生產 | <input type="checkbox"/> 尺寸表 |
| <input type="checkbox"/> 正式鋁料 B.M. | <input type="checkbox"/> 技術上資料 / 指示 | <input type="checkbox"/> 報價 |
| <input type="checkbox"/> 配件 B.M. | <input type="checkbox"/> 樣辦或貨品說明書 | <input type="checkbox"/> 分判合約 |
| <input type="checkbox"/> 其他：_____ | | |

內容：

及開料表
請按附件修改圖紙 1 頁(J851-EP01-A01)，可正式加工。

請在 27/2/2021 前完成上列要求。

附：

1+ 4 頁

以上項目為：

- 原合約工程包 原合約工程加 / 減賬 新工程報價

原因：-

分發東莞各部門：

- () 生產技術總監 連附件 () 技術部 連附件 () 生產部 連附件 () 機械設計部 連附件
 () 採購部 連附件 () 生產統籌部 連附件
 () 質檢部 連附件 () 會計部 連附件 () 報關組 連附件 () 其他 _____ 連附件

分發香港各部門：

- () 行政部 連附件 () 會計部 連附件 () 統籌部 連附件 () 工程部地盤科文 連附件 許陽明
 () 採購部 連附件 () QS 部 連附件 () 維修部 連附件 () 其他 _____ 連附件

傳遞編號：


HK0261 / 21

發件人簽署：

項目經理簽署：

EI 3021 "A"


EG-DWG3

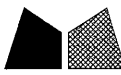

美特鋁質 有限公司
MIDI Aluminium Fabricator Ltd.

工程號 J851 地盤 青衣明翹匯

产品编号	L(mm)	数量	A	N	M	B	N1	M1	位置
J851-EP01-A01	2167	3	6						EP01-01
J851-EP01-A02	1037	7	3						EP01-02
J851-EP01-A03	897	5	2						EP01-03
J851-EP01-A04	897	42	2						EP01-04
J851-EP01-A05	897	10	2						EP01-05
J851-EP01-A06	897	11	2						EP01-06
J851-EP01-A07	897	6	2						EP01-07
J851-EP01-A08	1037	13	3						EP01-08
J851-EP01-A10	894	5	2						EP01-10
J851-EP01-A10B	1044	8	2						EP01-10
J851-EP01-A11	1044	7	2						EP01-11
J851-EP01-A11B	1394	5	4						EP01-11
J851-EP01-A12	1394	84	4						EP01-12
J851-EP01-A13	1394	20	4						EP01-13
J851-EP01-A14	1394	22	4						EP01-14
J851-EP01-A15	1394	12	4						EP01-15
J851-EP01-A16	894	8	2						EP01-16
J851-EP01-A17	894	28	2						EP01-17
J851-EP01-A18	1394	13	3						EP01-18
J851-EP01-A19	1394	12	3						EP01-19
J851-EP01-A20	1394	8	3						EP01-20
J851-EP01-A21	1394	14	3						EP01-21

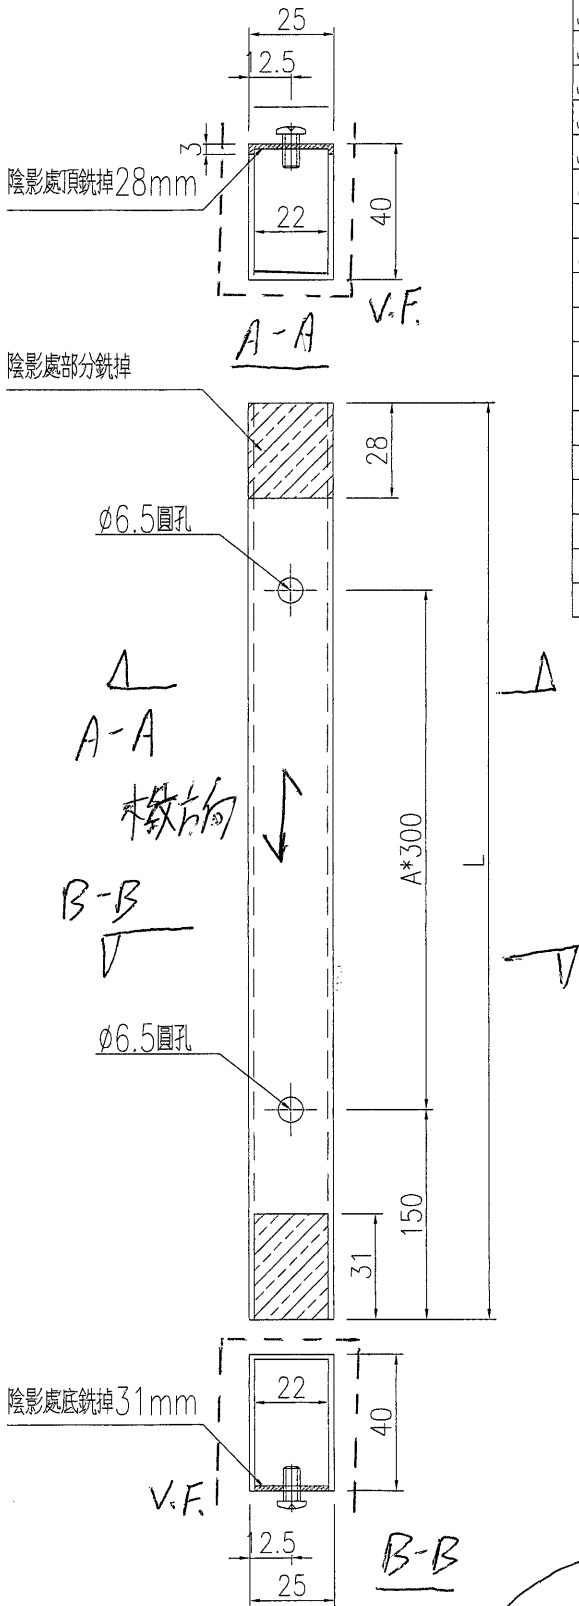

名稱	格柵通加工圖	制圖	黃漢卿	2021-1-22	修改		
材料	X85930	復核			日期		
顏色	TUC43350SC(ZH)-3白色	批准			圖號	J851-EP01-A01	

鋁材開料總表

工程號碼: J-851 工程名稱: 青衣明翹匯

序號	鋁料編號	名稱	表面處理		開料長度	實用長料總數量		浪費率(%)
			顏色	層厚		支數	長度	
1	X85930- 40x25x1.5方通		木紋色		5600	79	442400	6.48
4	20x3鋁巴	用倉存料	MILL		5800	74	429200	9.21

送至: _____


由: _____

日期: _____

簡短說明: _____


共3頁 第1頁

打印日期: 2021/2/1 打印時間: 13:46

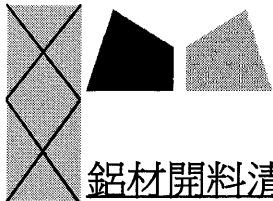

鋁材開料清單 20x3鋁巴

鋁料 長度	窗號	編號(用料狀況)	實用長度(長料開數)	需要 支數	開料 支數	長料 支數	餘料 支數	編號(剩餘長度)
5800	J851-EP01-P01	1-2	2100.0	3	3	2	0	1@(1572)x1 2@(3676)x1
5800	J851-EP01-P11B, J851-EP01-P12, J851-EP01-P13, J851-EP01-P14, J851-EP01-P19, J851-EP01-P20, J851-EP01-P21	(餘料)1-3, 24, 29, 41, 44, 46	1324.0	190	18	0	8	1@(244)x1 2@(1020)x1 3@(468)x1 24@(468)x1 29@(468)x1 41@(468)x1 44@(468)x1 46@(468)x1
5800	J851-EP01-P11B, J851-EP01-P12, J851-EP01-P13, J851-EP01-P14, J851-EP01-P15, J851-EP01-P18, J851-EP01-P19, J851-EP01-P20, J851-EP01-P21	3-49	1324.0		172	47	0	3@(3124)x1 4-23@(468)x20 24@(3124)x1 25-28@(468)x4 29@(3124)x1 30-40@(468)x11 41@(4452)x1 42-43@(468)x2 44@(4452)x1 45@(468)x1 46@(4452)x1 47-48@(468)x2 49@(1796)x1
5800	J851-EP01-P10B, J851-EP01-P11	(餘料)2, 49, 51	974.0	15	6	0	3	2@(42)x1 49@(818)x1 51@(890)x1
5800	J851-EP01-P10B, J851-EP01-P11	50-52	974.0		9	3	0	50@(890)x1 51@(4802)x1 52@(2846)x1
5800	J851-EP01-P02	(餘料)52	967.0	20	2	0	1	52@(904)x1
5800	J851-EP01-P02, J851-EP01-P08	53-56	967.0		18	4	0	53-55@(925)x3 56@(2867)x1
5800	J851-EP01-P03, J851-EP01-P04, J851-EP01-P05, J851-EP01-P07, J851-EP01-P10	(餘料)50-56, 63, 66-67	827.0	79	15	0	10	50-51@(59)x2 52@(73)x1 53-55@(94)x3 56@(374)x1 63@(794)x1 66-67@(794)x2
5800	J851-EP01-P04, J851-EP01-P05, J851-EP01-P06, J851-EP01-P07, J851-EP01-P10	57-68	827.0		64	12	0	57-62@(794)x6 63@(4118)x1 64-65@(794)x2 66-67@(1625)x2 68@(2456)x1
5800	J851-EP01-P16	(餘料)68	824.0	36	2	0	1	68@(800)x1
5800	J851-EP01-P16, J851-EP01-P17	69-74	824.0		34	6	0	69-73@(812)x5 74@(2468)x1

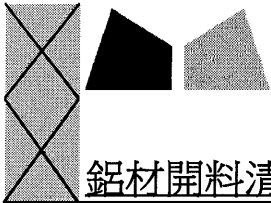

鋁材開料清單 X85930-40x25x1

鋁料 長度	窗號	編號(用料狀況)	實用長度(長料開數)	需要 支數	開料 支數	長料 支數	餘料 支數	編號(剩餘長度)
5600	J851-EP01-A01	1-2	2167.0	3	3	2	0	1@(1238)x1 2@(3409)x1
5600	J851-EP01-A11B, J851-EP01-A14, J851-EP01-A19, J851-EP01-A20	(餘料)2, 38, 54, 58	1394.0	190	7	0	4	2@(613)x1 38@(1386)x1 54@(1386)x1 58@(1386)x1
5600	J851-EP01-A11B, J851-EP01-A12, J851-EP01-A13, J851-EP01-A14, J851-EP01-A15, J851-EP01-A18, J851-EP01-A19, J851-EP01-A20, J851-EP01-A21	3-65	1394.0		183	63	0	3-37@(1386)x35 38@(2784)x1 39-53@(1386)x15 54@(4182)x1 55-57@(1386)x3 58@(4182)x1 59-64@(1386)x6 65@(2784)x1
5600	J851-EP01-A10B, J851-EP01-A11	(餘料)1, 3-16	1044.0	15	15	0	15	1@(190)x1 3-16@(338)x14
5600	J851-EP01-A02, J851-EP01-A08	(餘料)17-36	1037.0	20	20	0	20	17-36@(345)x20
5600	J851-EP01-A03, J851-EP01-A04, J851-EP01-A05, J851-EP01-A06, J851-EP01-A07	(餘料)37-65, 68, 70, 72	897.0	74	42	0	32	37-64@(485)x28 65@(81)x1 68@(174)x1 70@(174)x1 72@(174)x1
5600	J851-EP01-A04, J851-EP01-A05, J851-EP01-A06, J851-EP01-A07	66-73	897.0		32	8	0	66-67@(174)x2 68@(1976)x1 69@(174)x1 70@(3778)x1 71@(174)x1 72-73@(4679)x2
5600	J851-EP01-A10, J851-EP01-A17	(餘料)73, 75	894.0	41	9	0	2	73@(189)x1 75@(192)x1
5600	J851-EP01-A16, J851-EP01-A17	74-79	894.0		32	6	0	74@(192)x1 75@(3784)x1 76-79@(192)x4