美 特 鋁 質 有 限 公 司
MIDI ALUMINIUM FABRICATOR LTD.

工程指示 / 要求簡箋(E.I.)

工程指示編號：EI / 3049 / 21　　修改版次：-
工程編號　：J - 852　　工程名稱 ：亞皆老街中電
工程項目　：欄河 地盤用 鐵件和鐵花 (T1-T3) (1-23/F)　*(減去 T1-T3: 3-6/F)*
收件人　：Maggie　　發件人　：Ant Yeung　　日　期 ：08/02/2021

□要求提供 / □確認 事項 ：

( ) 初步鋁料 B.M.	( ) 加工拆圖，然後生產	( ) 尺寸表
( ) 正式鋁料 B.M.	( ) 技術上資料 / 指示	( ) 報價
( ) 配件 B.M.	( ) 樣辦或貨品說明書	( ) 分判合約

內容 ：

1. (5001-5002) 為免將來因欠 BD 驗焊報告影響驗樓，現修改至可附合驗焊操作 (U/S). 20 方鐵：40mm 要加長至 100mm 長，驗焊後剩短至 40mm 長附合外觀. 請安排鐵廠加工和公正行驗焊事宜。
2. 鐵花: 4 塗. 色號: CSC20200514-4. 熱浸鋅。
3. 鐵件: 油灑青油. 熱浸鋅。 計起
4. 企鐵通 (90X90X8mm)底部加長 50mm。 底 60mm 不油灑青油 供現場燒焊用
5. 驗焊: Butt Weld: 100% UT 超聲波, 100% MPI 磁粉, 100% Visual 目測。
   驗焊: Fillet Weld: 10% MPI 磁粉, 100% Visual 目測 (For Metal & Glass Balustrade)。
6. 底掌: 改由地盤鑽孔, 按現場環境需要。 1 面油灑青油。
7. 包扎: 1 個露台 1 扎　　出貨請寫樓層和單位。 **T3 優先生產
8. 請留意 Grade SJ355 ※ 5011 未拆圖

請在 2021.03. 5 前完成上列要求。

附：1 頁次序表+ 9 頁位置圖+ 6 頁分層數量表+ 22 頁 BM+ 207 頁+ 1 頁驗焊要求

以上項目為:

□ 原合約工程包　□ 原合約工程加 / 減賬　□ 新工程報價

原因 ：-

分發東莞各部門 ：

( )生產技術總監□連附件 ( )技術部 □連附件 ( )生產部 □連附件 ( )機械設計部□連附件
( )採購部 □連附件 ( )生產統籌部□連附件 ( )小羅&清 □連附件
( )質檢部 □連附件 ( )會計部 □連附件 ( )報關組 □連附件 ( )其他 _____□連附件

分發其他分判 ：

(v)水洪 □連附件

分發香港各部門 ：




( )行政部□連附件 ( )會計部□連附件 ( )統籌部□連附件 (✓)工程部地盤科文□連附件 祥哥
( )採購部□連附件 ( )QS 部 □連附件 ( )維修部□連附件 ( )其他 _____□連附件

傳遞編號：　　發件人簽署：

HK 02 / 21　　項目經理簽署：

焊接要求


Table 14.3a - Scope and frequency of inspection (NDT)

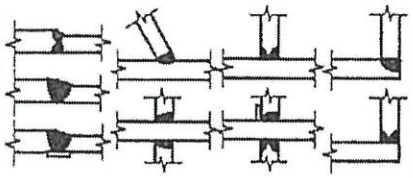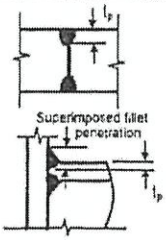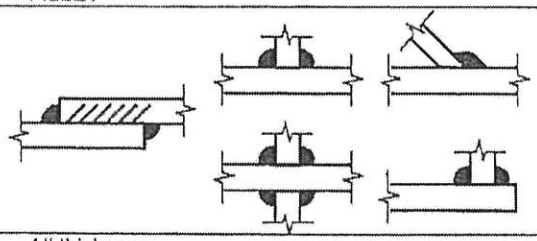PART A		VISUAL INSPECTION Prior to Non-Destructive Testing (NDT) all welds to be visually inspected by a suitably qualified person (See clause 14.3.6.3)	
PART B		THICKNESS FOR MANDATORY NDT AND FREQUENCY OF TESTING (all dimensions in mm)	
WELD TYPE		BUTT	
		FULL PENETRATION	PARTIAL PENETRATION
			
MPI	Thickness	All thickness	All thickness
	Frequency	100%	20%
U/S	Thickness	$t_{max} \geq 10$	$t_p \geq 8$
	Frequency	100%	20%
WELD TYPE		FILLET	
			
MPI	Thickness	All thickness	
	Frequency	10%	
U/S	Thickness	Leg length≥ 15	
	Frequency	10%	

Notes:

1 Longitudinal welds are those made parallel with the member axis. All other welds are transverse.
2 The size of fillet weld is identified in the table by the leg length.
3 MPI Magnetic Particle Inspection (see clause 14.3.6.5).
4 U/S Ultrasonic Examination (see clause 14.3.6.6).
5 For steels with a yield strength greater than 500N/mm² the frequency of testing should be 100% unless agreed otherwise by the Responsible Engineer.

		T3						T2						T1					
		A	B	A	B	C	C	A	B	A	B	C	C	A	B	A	B	C	C
		UP	UP	BAL	BAL	UP	BAL	UP	UP	BAL	BAL	UP	BAL	UP	UP	BAL	BAL	UP	BAL
	R/F			5011 to T2		5010						5010				5011 to T2		5010	
1	23/F			5007A		5001B	5003B			5007		5001B	5003B			5007B		5001B	5003B
2	22/F	5008A 5009 5010A		5007A		5001B	5003B	5002B	5002B	5005		5001B	5003B	5008 5009A 5010A		5007B		5001B	5003B
3	21/F	5002B	5002B	5005A		5001B	5003B	5002B	5002B	5005		5001B	5003B	5002B	5002B	5005B		5001B	5003B
4	20/F	5002B	5002B	5005A		5001B	5003B	5002B	5002B	5005		5001B	5003B	5002B	5002B	5005B		5001B	5003B
5	19/F	5002B	5002B	5006A		5001B	5003B	5002B	5002B	5006		5001B	5003B	5002B	5002B	5006B		5001B	5003B
6	18/F	5002B	5002B	5006A		5001B	5003B	5002B	5002B	5006		5001B	5003B	5002B	5002B	5006B		5001B	5003B
7	17/F	5002B	5002B	5006A		5001B	5003B	5002B	5002B	5006		5001B	5003B	5002B	5002B	5006B		5001B	5003B
8	16/F	5002B	5002B	5006A		5001B	5003B	5002B	5002B	5006		5001B	5003B	5002B	5002B	5006B		5001B	5003B
9	15/F	5002B	5002B	5006A		5001B	5003B	5002B	5002B	5006		5001B	5003B	5002B	5002B	5006B		5001B	5003B
10	12/F	5002B	5002B	5006A		5001B	5003B	5002B	5002B	5006		5001B	5003B	5002B	5002B	5006B		5001B	5003B
11	11/F	5002B	5002B	5006A		5001B	5003B	5002B	5002B	5006		5001B	5003B	5002B	5002B	5006B		5001B	5003B
12	10/F	5002B	5002B	5006A		5001B	5003B	5002B	5002B	5006		5001B	5003B	5002B	5002B	5006B		5001B	5003B
13	9/F	5002B	5002B	5006A		5001B	5003B	5002B	5002B	5006		5001B	5003B	5002B	5002B	5006B		5001B	5003B
14	8/F	5002B	5002B	5006A		5001B	5003B	5002B	5002B	5006		5001B	5003B	5002B	5002B	5006B		5001B	5003B
15	7/F	5002B	5002B	5006A		5001B	5003B	5002B	5002B	5006		5001B	5003B	5002B	5002B	5006B		5001B	5003B
16	6/F	5002B	5002B	5006A		5001B	5003B	5002B	5002B	5006		5001B	5003B	5002B	5002B	5006B		5001B	5003B
17	5/F	5002B	5002B	5006A		5001B	5003B	5002B	5002B	5006		5001B	5003B	5002B	5002B	5006B		5001B	5003B
18	3/F	5002B	5002B	5006A		5001B	5003B	5002B	5002B	5006		5001B	5003B	5002B	5002B	5006B		5001B	5003B
19	2/F	5002B	5002B	5005A		5001B	5003B	5002B	5002B	5005		5001B	5003B	5002B	5002B	5005B		5001B	5003B
20	1/F	5002	5002A	5004A		5001A	5003A	5002A	5002A	5004		5001	5003	5002A	5002A	5004B		5001	5003
		A	B	A	B	C	C	A	B	A	B	C	C	A	B	A	B	C	C
		UP	UP	BAL	BAL	UP	BAL	UP	UP	BAL	BAL	UP	BAL	UP	UP	BAL	BAL	UP	BAL

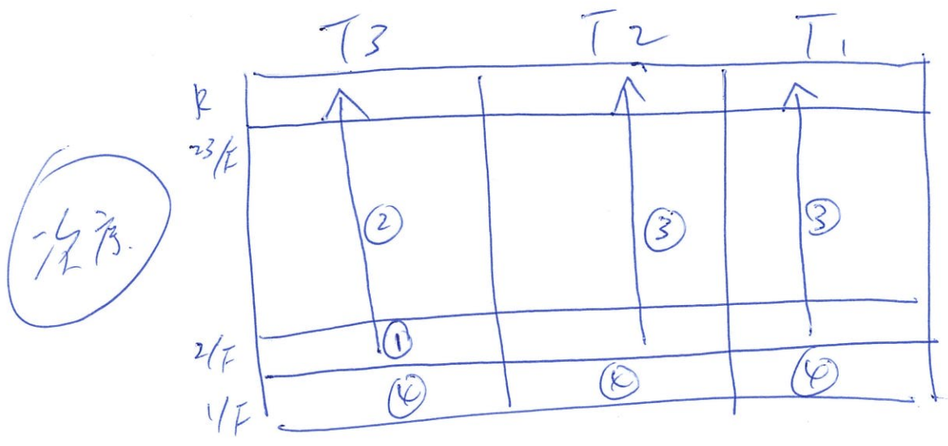

美特鋁質有限公司 MIDI Aluminium Fabricator Ltd. 5001 5002	工程號：	J852	計算：	CJM	日期：	2020/11/26	送呈：	
	地盤名稱：	亞皆老街	核對：		日期：		副本：	
BM編號：	項目類別：	攔河5001;AB;5002,AB層（1-23F）地盤用鐵花鐵件（不含3，5，6F）			修改：		總重量(kg)：	38199.8

序號	修改標示	配件圖號	物料編號	配件名稱	顏色	實用	後備	總數	單位	單件重量	總重量	備註
									件	KG		
1		51;51A-MS01-GMU01	T1-GMS-GMU01	90*90*8mm鐵通	热浸锌	2	0	2	件	19.339	38.678	
2		51;51A-MS01-GMU01	T2-GMS-GMU01	90*90*8mm鐵通	热浸锌	2	0	2	件	19.339	38.678	
3		51;51A-MS01-GMU01	T3-GMS-GMU01	90*90*8mm鐵通	热浸锌	2	0	2	件	19.339	38.678	
4		51;51A-MS01-GMU02	T1-GMS-GMU02	90*90*8mm鐵通	热浸锌	2	0	2	件	19.339	38.678	
5		51;51A-MS01-GMU02	T2-GMS-GMU02	90*90*8mm鐵通	热浸锌	2	0	2	件	19.339	38.678	
6		51;51A-MS01-GMU02	T3-GMS-GMU02	90*90*8mm鐵通	热浸锌	2	0	2	件	19.339	38.678	
7		51;51A-MS01-GTR01	T1-GMS-GTR01	80*40*5mm鐵通	热浸锌	1	0	1	件	5.466	5.466	
8		51;51A-MS01-GTR01	T2-GMS-GTR01	80*40*5mm鐵通	热浸锌	1	0	1	件	5.466	5.466	
9		51;51A-MS01-GTR01	T3-GMS-GTR01	80*40*5mm鐵通	热浸锌	1	0	1	件	5.466	5.466	
10		51;51A-MS01-GTR02	T1-GMS-GTR02	80*40*5mm鐵通	热浸锌	1	0	1	件	8.540	8.540	
11		51;51A-MS01-GTR02	T2-GMS-GTR02	80*40*5mm鐵通	热浸锌	1	0	1	件	8.540	8.540	
12		51;51A-MS01-GTR02	T3-GMS-GTR02	80*40*5mm鐵通	热浸锌	1	0	1	件	8.540	8.540	
13		51;51A-MS01-GTR03	T1-GMS-GTR03	80*40*5mm鐵通	热浸锌	1	0	1	件	8.028	8.028	
14		51;51A-MS01-GTR03	T2-GMS-GTR03	80*40*5mm鐵通	热浸锌	1	0	1	件	8.028	8.028	
15		51;51A-MS01-GTR03	T3-GMS-GTR03	80*40*5mm鐵通	热浸锌	1	0	1	件	8.028	8.028	
16		51;51A-MS01-GTR04	T1-GMS-GTR04	80*40*5mm鐵通	热浸锌	1	0	1	件	5.466	5.466	
17		51;51A-MS01-GTR04	T2-GMS-GTR04	80*40*5mm鐵通	热浸锌	1	0	1	件	5.466	5.466	
18		51;51A-MS01-GTR04	T3-GMS-GTR04	80*40*5mm鐵通	热浸锌	1	0	1	件	5.466	5.466	
19		51;51A-MS01-GTR05	T1-GMS-GTR05	80*40*5mm鐵通	热浸锌	1	0	1	件	8.540	8.540	
20		51;51A-MS01-GTR05	T2-GMS-GTR05	80*40*5mm鐵通	热浸锌	1	0	1	件	8.540	8.540	
21		51;51A-MS01-GTR05	T3-GMS-GTR05	80*40*5mm鐵通	热浸锌	1	0	1	件	8.540	8.540	
22		51;51A-MS01-GTR06	T1-GMS-GTR06	80*40*5mm鐵通	热浸锌	1	0	1	件	8.028	8.028	
23		51;51A-MS01-GTR06	T2-GMS-GTR06	80*40*5mm鐵通	热浸锌	1	0	1	件	8.028	8.028	
24		51;51A-MS01-GTR06	T3-GMS-GTR06	80*40*5mm鐵通	热浸锌	1	0	1	件	8.028	8.028	
25		51;51A-GJ-J01	T1-GJ-J01	40x20方鋼;20x20方鋼	CSC20200514-4	1	0	1	件	16.391	16.391	

美特鋁質有限公司 MIDI Aluminium Fabricator Ltd.		工程號：	J852	計算：	CJM	日期：	2020/11/26	送呈：	
		地盤名稱：	亞皆老街	核對：		日期：		副本：	
BM編號：		項目類別：	擱河5001;AB;5002,AB層（1-23F）地盤用鐵花鐵件（不含3，5，6F）			修改：		總重量(kg)：	38199.8

序號	修改標示	配件圖號	物料編號	配件名稱	顏色	實用	後備	總數	單位	單件重量	總重量	備註
									件	KG		
26		51;51A-GJ-J01	T2-GJ-J01	40x20方鋼;20x20方鋼	CSC20200514-4	1	0	1	件	16.391	16.391	
27		51;51A-GJ-J01	T3-GJ-J01	40x20方鋼;20x20方鋼	CSC20200514-4	1	0	1	件	16.391	16.391	
28		51;51A-GJ-J02-1	T1-GJ-J02-1	40x20方鋼;20x20方鋼	CSC20200514-4	1	0	1	件	16.193	16.193	
29		51;51A-GJ-J02-1	T2-GJ-J02-1	40x20方鋼;20x20方鋼	CSC20200514-4	1	0	1	件	16.193	16.193	
30		51;51A-GJ-J02-1	T3-GJ-J02-1	40x20方鋼;20x20方鋼	CSC20200514-4	1	0	1	件	16.193	16.193	
31		51;51A-GJ-J02-2	T1-GJ-J02-2	40x20方鋼;20x20方鋼	CSC20200514-4	1	0	1	件	11.376	11.376	
32		51;51A-GJ-J02-2	T2-GJ-J02-2	40x20方鋼;20x20方鋼	CSC20200514-4	1	0	1	件	11.376	11.376	
33		51;51A-GJ-J02-2	T3-GJ-J02-2	40x20方鋼;20x20方鋼	CSC20200514-4	1	0	1	件	11.376	11.376	
34		51;51A-GJ-J03-1	T1-GJ-J03-1	40x20方鋼;20x20方鋼	CSC20200514-4	1	0	1	件	15.972	15.972	
35		51;51A-GJ-J03-1	T2-GJ-J03-1	40x20方鋼;20x20方鋼	CSC20200514-4	1	0	1	件	15.972	15.972	
36		51;51A-GJ-J03-1	T3-GJ-J03-1	40x20方鋼;20x20方鋼	CSC20200514-4	1	0	1	件	15.972	15.972	
37		51;51A-GJ-J03-2	T1-GJ-J03-2	40x20方鋼;20x20方鋼	CSC20200514-4	1	0	1	件	11.220	11.220	
38		51;51A-GJ-J03-2	T2-GJ-J03-2	40x20方鋼;20x20方鋼	CSC20200514-4	1	0	1	件	11.220	11.220	
		51;51A-GJ-J03-2	T3-GJ-J03-2	40x20方鋼;20x20方鋼	CSC20200514-4	1	0	1	件	11.220	11.220	
39		51B-MS01-GMU01	T1-GMS-GMU01	90*90*8mm鐵通	热浸锌	32	0	32	件	23.419	749.414	
40		51B-MS01-GMU01	T2-GMS-GMU01	90*90*8mm鐵通	热浸锌	32	0	32	件	23.419	749.414	
41		51B-MS01-GMU01	T3-GMS-GMU01	90*90*8mm鐵通	热浸锌	32	0	32	件	23.419	749.414	
42		51B-MS01-GMU02	T1-GMS-GMU02	90*90*8mm鐵通	热浸锌	32	0	32	件	23.419	749.414	
43		51B-MS01-GMU02	T2-GMS-GMU02	90*90*8mm鐵通	热浸锌	32	0	32	件	23.419	749.414	
44		51B-MS01-GMU02	T3-GMS-GMU02	90*90*8mm鐵通	热浸锌	32	0	32	件	23.419	749.414	
45		51B-MS01-GTR01	T1-GMS-GTR01	80*40*5mm鐵通	热浸锌	16	0	16	件	5.466	87.450	
46		51B-MS01-GTR01	T2-GMS-GTR01	80*40*5mm鐵通	热浸锌	16	0	16	件	5.466	87.450	
47		51B-MS01-GTR01	T3-GMS-GTR01	80*40*5mm鐵通	热浸锌	16	0	16	件	5.466	87.450	
48		51B-MS01-GTR02	T1-GMS-GTR02	80*40*5mm鐵通	热浸锌	16	0	16	件	8.540	136.640	
49		51B-MS01-GTR02	T2-GMS-GTR02	80*40*5mm鐵通	热浸锌	16	0	16	件	8.540	136.640	

美特鋁質有限公司 MIDI Aluminium Fabricator Ltd.		工程號：	J852	計算：	CJM	日期：	2020/11/26	送呈：	
		地盤名稱：	亞皆老街	核對：		日期：		副本：	
BM編號：		項目類別：	攔河5001;AB;5002,AB層（1-23F）地盤用鐵花鐵件（不含3，5，6F）			修改：		總重量(kg)：	38199.8

序號	修改標示	配件圖號	物料編號	配件名稱	顏色	實用	後備	總數	單位	單件重量	總重量	備註
									件	KG		
50		51B-MS01-GTR02	T3-GMS-GTR02	80*40*5mm鐵通	热浸锌	16	0	16	件	8.540	136.640	
51		51B-MS01-GTR03	T1-GMS-GTR03	80*40*5mm鐵通	热浸锌	16	0	16	件	8.028	128.442	
52		51B-MS01-GTR03	T2-GMS-GTR03	80*40*5mm鐵通	热浸锌	16	0	16	件	8.028	128.442	
53		51B-MS01-GTR03	T3-GMS-GTR03	80*40*5mm鐵通	热浸锌	16	0	16	件	8.028	128.442	
54		51B-MS01-GTR04	T1-GMS-GTR04	80*40*5mm鐵通	热浸锌	16	0	16	件	5.466	87.450	
55		51B-MS01-GTR04	T2-GMS-GTR04	80*40*5mm鐵通	热浸锌	16	0	16	件	5.466	87.450	
56		51B-MS01-GTR04	T3-GMS-GTR04	80*40*5mm鐵通	热浸锌	16	0	16	件	5.466	87.450	
57		51B-MS01-GTR05	T1-GMS-GTR05	80*40*5mm鐵通	热浸锌	16	0	16	件	8.540	136.640	
58		51B-MS01-GTR05	T2-GMS-GTR05	80*40*5mm鐵通	热浸锌	16	0	16	件	8.540	136.640	
59		51B-MS01-GTR05	T3-GMS-GTR05	80*40*5mm鐵通	热浸锌	16	0	16	件	8.540	136.640	
60		51B-MS01-GTR06	T1-GMS-GTR06	80*40*5mm鐵通	热浸锌	16	0	16	件	8.028	128.442	
61		51B-MS01-GTR06	T2-GMS-GTR06	80*40*5mm鐵通	热浸锌	16	0	16	件	8.028	128.442	
62		51B-MS01-GTR06	T3-GMS-GTR06	80*40*5mm鐵通	热浸锌	16	0	16	件	8.028	128.442	
63		51B-GJ-J01	T1-GJ-J01	40x20方鋼;20x20方鋼	CSC20200514-4	16	0	16	件	19.970	319.526	
64		51B-GJ-J01	T2-GJ-J01	40x20方鋼;20x20方鋼	CSC20200514-4	16	0	16	件	19.970	319.526	
65		51B-GJ-J01	T3-GJ-J01	40x20方鋼;20x20方鋼	CSC20200514-4	16	0	16	件	19.970	319.526	
66		51B-GJ-J02-1	T1-GJ-J02-1	40x20方鋼;20x20方鋼	CSC20200514-4	16	0	16	件	19.773	316.361	
67		51B-GJ-J02-1	T2-GJ-J02-1	40x20方鋼;20x20方鋼	CSC20200514-4	16	0	16	件	19.773	316.361	
68		51B-GJ-J02-1	T3-GJ-J02-1	40x20方鋼;20x20方鋼	CSC20200514-4	16	0	16	件	19.773	316.361	
69		51B-GJ-J02-2	T1-GJ-J02-2	40x20方鋼;20x20方鋼	CSC20200514-4	16	0	16	件	13.763	220.202	
70		51B-GJ-J02-2	T2-GJ-J02-2	40x20方鋼;20x20方鋼	CSC20200514-4	16	0	16	件	13.763	220.202	
71		51B-GJ-J02-2	T3-GJ-J02-2	40x20方鋼;20x20方鋼	CSC20200514-4	16	0	16	件	13.763	220.202	
72		51B-GJ-J03-1	T1-GJ-J03-1	40x20方鋼;20x20方鋼	CSC20200514-4	16	0	16	件	19.552	312.824	
73		51B-GJ-J03-1	T2-GJ-J03-1	40x20方鋼;20x20方鋼	CSC20200514-4	16	0	16	件	19.552	312.824	
74		51B-GJ-J03-1	T3-GJ-J03-1	40x20方鋼;20x20方鋼	CSC20200514-4	16	0	16	件	19.552	312.824	

美特鋁質有限公司 MIDI Aluminium Fabricator Ltd.		工程號：	J852	計算：	CJM	日期：	2020/11/26	送呈：	
		地盤名稱：	亞皆老街	核對：		日期：		副本：	
BM編號：		項目類別：	擱河5001;AB;5002,AB層（1-23F）地盤用鐵花鐵件（不含3，5，6F）			修改：		總重量(kg)：	38199.8

序號	修改標示	配件圖號	物料編號	配件名稱	顏色	實用	後備	總數	單位	單件重量	總重量	備註
									件	KG		
75		51B-GJ-J03-2	T1-GJ-J03-2	40x20方鋼;20x20方鋼	CSC20200514-4	16	0	16	件	13.607	217.710	
76		51B-GJ-J03-2	T2-GJ-J03-2	40x20方鋼;20x20方鋼	CSC20200514-4	16	0	16	件	17.626	282.010	
		51B-GJ-J03-3	T3-GJ-J03-2	40x20方鋼;20x20方鋼	CSC20200514-4	16	0	16	件	17.626	282.010	
77		52A-MS05-GMU01	T1-MS05-GMU01	90*45*8mm槽鋼	热浸锌	4	0	4	件	17.626	70.502	
78		52A-MS05-GMU01	T2-MS05-GMU01	90*45*8mm槽鋼	热浸锌	4	0	4	件	17.626	70.502	
79		52A-MS05-GMU01	T3-MS05-GMU01	90*45*8mm槽鋼	热浸锌	2	0	2	件	17.626	35.251	
80		52-MS05-GMU01	T3-MS05-GMU01	90*45*8mm槽鋼	热浸锌	2	0	2	件	17.626	35.251	
81		52A-MS05-GMU02	T1-MS05-GMU02	90*90*8mm鐵通	热浸锌	4	0	4	件	19.543	78.173	
82		52A-MS05-GMU02	T2-MS05-GMU02	90*90*8mm鐵通	热浸锌	4	0	4	件	19.543	78.173	
83		52A-MS05-GMU02	T3-MS05-GMU02	90*90*8mm鐵通	热浸锌	2	0	2	件	19.543	39.086	
84		52-MS05-GMU02	T3-MS05-GMU02	90*90*8mm鐵通	热浸锌	2	0	2	件	19.543	39.086	
85		52A-MS05-GTR01	T1-MS05-GTR01	80*40*5mm鐵通	热浸锌	4	0	4	件	1.922	7.686	
86		52A-MS05-GTR01	T2-MS05-GTR01	80*40*5mm鐵通	热浸锌	4	0	4	件	1.922	7.686	
87		52A-MS05-GTR01	T3-MS05-GTR01	80*40*5mm鐵通	热浸锌	2	0	2	件	1.922	3.843	
88		52-MS05-GTR01	T3-MS05-GTR01	80*40*5mm鐵通	热浸锌	2	0	2	件	1.922	3.843	
89		52A-MS05-GTR02	T1-MS05-GTR02	80*40*5mm鐵通	热浸锌	4	0	4	件	1.922	7.686	
90		52A-MS05-GTR02	T2-MS05-GTR02	80*40*5mm鐵通	热浸锌	4	0	4	件	23.485	93.940	
91		52A-MS05-GTR02	T3-MS05-GTR02	80*40*5mm鐵通	热浸锌	2	0	2	件	23.485	46.970	
92		52A-MS05-GTR02	T3-MS05-GTR02	80*40*5mm鐵通	热浸锌	2	0	2	件	23.485	46.970	
93		52A-MS05-GTR03	T1-MS05-GTR03	80*40*5mm鐵通	热浸锌	4	0	4	件	1.922	7.686	
94		52A-MS05-GTR03	T2-MS05-GTR03	80*40*5mm鐵通	热浸锌	4	0	4	件	1.922	7.686	
95		52A-MS05-GTR03	T3-MS05-GTR03	80*40*5mm鐵通	热浸锌	2	0	2	件	1.922	3.843	
96		52-MS05-GTR03	T3-MS05-GTR03	80*40*5mm鐵通	热浸锌	2	0	2	件	1.922	3.843	
97		52A-MS05-GTR04	T1-MS05-GTR04	80*40*5mm鐵通	热浸锌	4	0	4	件	1.922	7.686	
98		52A-MS05-GTR04	T2-MS05-GTR04	80*40*5mm鐵通	热浸锌	4	0	4	件	23.485	93.940	

美特鋁質有限公司 MIDI Aluminium Fabricator Ltd.		工程號：	J852	計算：	CJM	日期：	2020/11/26	送呈：	
		地盤名稱：	亞皆老街	核對：		日期：		副本：	
BM編號：		項目類別：	擱河5001;AB;5002,AB層（1-23F）地盤用鐵花鐵件（不含3，5，6F）			修改：		總重量(kg)：	38199.8

序號	修改標示	配件圖號	物料編號	配件名稱	顏色	實用	後備	總數	單位	單件重量	總重量	備註
									件	KG		
99		52A-MS05-GTR04	T3-MS05-GTR04	80*40*5mm鐵通	热浸锌	2	0	2	件	23.485	46.970	
100		52-MS05-GTR04	T4-MS05-GTR04	80*40*5mm鐵通	热浸锌	2	0	2	件	23.485	46.970	
101		52A-GJ-J11	T1-GJ-J11	40x20方鋼;20x20方鋼	CSC20200514-4	4	0	4	件	5.181	20.724	
102		52A-GJ-J11	T2-GJ-J11	40x20方鋼;20x20方鋼	CSC20200514-4	4	0	4	件	5.181	20.724	
103		52A-GJ-J11	T3-GJ-J11	40x20方鋼;20x20方鋼	CSC20200514-4	2	0	2	件	5.181	10.362	
104		52-GJ-J11	T3-GJ-J11	40x20方鋼;20x20方鋼	CSC20200514-4	2	0	2	件	5.181	10.362	
105		52A-GJ-J12	T1-GJ-J12	40x20方鋼;20x20方鋼	CSC20200514-4	2	0	2	件	15.848	31.695	
106		52A-GJ-J12	T2-GJ-J12	40x20方鋼;20x20方鋼	CSC20200514-4	2	0	2	件	15.848	31.695	
107		52A-GJ-J12	T3-GJ-J12	40x20方鋼;20x20方鋼	CSC20200514-4	1	0	1	件	15.848	15.848	
108		52-GJ-J12	T4-GJ-J12	40x20方鋼;20x20方鋼	CSC20200514-4	1	0	1	件	15.848	15.848	
109		52A-GJ-J13	T1-GJ-J13	40x20方鋼;20x20方鋼	CSC20200514-4	6	0	6	件	15.571	93.428	
110		52A-GJ-J13	T2-GJ-J13	40x20方鋼;20x20方鋼	CSC20200514-4	6	0	6	件	15.571	93.428	
111		52A-GJ-J13	T3-GJ-J13	40x20方鋼;20x20方鋼	CSC20200514-4	3	0	3	件	15.571	46.714	
112		52-GJ-J13	T3-GJ-J13	40x20方鋼;20x20方鋼	CSC20200514-4	3	0	3	件	15.571	46.714	
113		52A-GJ-J14	T1-GJ-J14	40x20方鋼;20x20方鋼	CSC20200514-4	2	0	2	件	15.571	31.143	
114		52A-GJ-J14	T1-GJ-J14	40x20方鋼;20x20方鋼	CSC20200514-4	2	0	2	件	15.571	31.143	
115		52A-GJ-J14	T1-GJ-J14	40x20方鋼;20x20方鋼	CSC20200514-4	1	0	1	件	15.571	15.571	
116		52-GJ-J14	T1-GJ-J14	40x20方鋼;20x20方鋼	CSC20200514-4	1	0	1	件	15.571	15.571	
117		52B-MS02-GMU01	T1-MS02-GMU01	90*45*8mm槽鋼	热浸锌	56	0	56	件	23.419	1311.475	
118		52B-MS02-GMU01	T2-MS02-GMU01	90*90*8mm鐵通	热浸锌	60	0	60	件	23.419	1405.152	
119		52B-MS02-GMU01	T3-MS02-GMU01	90*90*8mm鐵通	热浸锌	56	0	56	件	23.419	1311.475	
120		52B-MS02-GMU02	T1-MS02-GMU02	90*90*8mm鐵通	热浸锌	56	0	56	件	23.419	1311.475	
121		52B-MS02-GMU02	T1-MS02-GMU02	90*90*8mm鐵通	热浸锌	60	0	60	件	23.419	1405.152	
122		52B-MS02-GMU02	T1-MS02-GMU02	90*90*8mm鐵通	热浸锌	56	0	56	件	23.419	1311.475	
123		52B-MS02-GTR01	T1-MS02-GTR01	80*40*5mm鐵通	热浸锌	28	0	28	件	1.922	53.802	

美特鋁質有限公司 MIDI Aluminium Fabricator Ltd.		工程號：	J852	計算：	CJM	日期：	2020/11/26	送呈：	
		地盤名稱：	亞皆老街	核對：		日期：		副本：	
BM編號：		項目類別：	攔河5001;AB;5002,AB層（1-23F）地盤用鐵花鐵件（不含3，5，6F）			修改：		總重量(kg)：	38199.8

序號	修改標示	配件圖號	物料編號	配件名稱	顏色	實用	後備	總數	單位	單件重量	總重量	備註
									件	KG		
124		52B-MS02-GTR01	T2-MS02-GTR01	80*40*5mm鐵通	热浸锌	30	0	30	件	1.922	57.645	
125		52B-MS02-GTR01	T3-MS02-GTR01	80*40*5mm鐵通	热浸锌	28	0	28	件	1.922	53.802	
126		52B-MS02-GTR02	T1-MS02-GTR02	80*40*5mm鐵通	热浸锌	28	0	28	件	23.485	657.580	
127		52B-MS02-GTR02	T1-MS02-GTR02	80*40*5mm鐵通	热浸锌	30	0	30	件	23.485	704.550	
128		52B-MS02-GTR02	T1-MS02-GTR02	80*40*5mm鐵通	热浸锌	28	0	28	件	23.485	657.580	
129		52B-MS02-GTR03	T1-MS02-GTR03	80*40*5mm鐵通	热浸锌	28	0	28	件	1.922	53.802	
130		52B-MS02-GTR03	T2-MS02-GTR03	80*40*5mm鐵通	热浸锌	30	0	30	件	1.922	57.645	
131		52B-MS02-GTR03	T3-MS02-GTR03	80*40*5mm鐵通	热浸锌	28	0	28	件	1.922	53.802	
132		52B-MS02-GTR04	T1-MS03-GTR04	80*40*5mm鐵通	热浸锌	28	0	28	件	23.485	657.580	
133		52B-MS02-GTR04	T2-MS02-GTR04	80*40*5mm鐵通	热浸锌	30	0	30	件	23.485	704.550	
134		52B-MS02-GTR04	T3-MS02-GTR04	80*40*5mm鐵通	热浸锌	28	0	28	件	23.485	657.580	
135		J852-GJ-J04	T1-GJ-J04	40x20方鋼;20x20方鋼	CSC20200514-4	56	0	56	件	7.567	423.774	
136		J852-GJ-J04	T2-GJ-J04	40x20方鋼;20x20方鋼	CSC20200514-4	60	0	60	件	7.567	454.044	
137		J852-GJ-J04	T3-GJ-J04	40x20方鋼;20x20方鋼	CSC20200514-4	56	0	56	件	7.567	423.774	
138		J852-GJ-J05	T1-GJ-J05	40x20方鋼;20x20方鋼	CSC20200514-4	28	0	28	件	19.992	559.787	
139		J852-GJ-J05	T2-GJ-J05	40x20方鋼;20x20方鋼	CSC20200514-4	30	0	30	件	19.992	599.771	
140		J852-GJ-J05	T3-GJ-J05	40x20方鋼;20x20方鋼	CSC20200514-4	28	0	28	件	19.992	559.787	
141		J852-GJ-J06	T1-GJ-J06	40x20方鋼;20x20方鋼	CSC20200514-4	84	0	84	件	19.716	1656.149	
142		J852-GJ-J06	T2-GJ-J06	40x20方鋼;20x20方鋼	CSC20200514-4	90	0	90	件	19.716	1774.445	
143		J852-GJ-J06	T3-GJ-J06	40x20方鋼;20x20方鋼	CSC20200514-4	84	0	84	件	19.716	1656.149	
144		J852-GJ-J07	T1-GJ-J07	40x20方鋼;20x20方鋼	CSC20200514-4	28	0	28	件	27.104	758.925	
145		J852-GJ-J07	T2-GJ-J07	40x20方鋼;20x20方鋼	CSC20200514-4	30	0	30	件	27.104	813.134	
146		J852-GJ-J07	T3-GJ-J07	40x20方鋼;20x20方鋼	CSC20200514-4	28	0	28	件	27.104	758.925	
147		GS01-AK01	T1-GS01-AK01	180X100X10鋼板	热浸锌	123	0	123	件	14.130	1737.990	
148		GS01-AK01	T2-GS01-AK01	180X100X10鋼板	热浸锌	123	0	123	件	14.130	1737.990	

美特鋁質有限公司 MIDI Aluminium Fabricator Ltd.		工程號：	J852	計算：	CJM	日期：	2020/11/26	送呈：	
		地盤名稱：	亞皆老街	核對：		日期：		副本：	
BM編號：		項目類別：	攔河5001;AB;5002,AB層（1-23F）地盤用鐵花鐵件（不含3，5，6F）			修改：		總重量(kg)：	38199.8

序號	修改標示	配件圖號	物料編號	配件名稱	顏色	實用	後備	總數	單位	單件重量	總重量	備註
									件	KG		
149		GS01-AK01	T3-GS01-AK01	180X100X10鋼板	热浸锌	123	0	123	件	14.130	1737.990	
150		GS01-AK06	T1-GS01-AK03	400X150X32鋼板	热浸锌	34	0	34	件	15.072	512.448	
150		GS01-AK06	T1-GS01-AK06	400X400X32鋼板	热浸锌	96	0	96	件	24.492	2351.232	
151		GS01-AK06	T2-GS01-AK06	400X400X32鋼板	热浸锌	96	0	96	件	24.492	2351.232	
152		GS01-AK06	T3-GS01-AK06	400X400X32鋼板	热浸锌	96	0	96	件	24.492	2351.232	
153		GS01-AK08	T1-GS01-AK08	80X80X8鋼板	热浸锌	96	0	96	件	0.402	38.584	
154		GS01-AK08	T2-GS01-AK08	80X80X8鋼板	热浸锌	96	0	96	件	0.402	38.584	
155		GS01-AK08	T3-GS01-AK08	80X80X8鋼板	热浸锌	96	0	96	件	0.402	38.584	
							總計	3216	件		49677.7	

美特鋁質有限公司 MIDI Aluminium Fabricator Ltd. 5003		工程號：	J852	計算：	CJM	日期：	2020/12/25	送呈：	
		地盤名稱：	亞皆老街	核對：		日期：		副本：	
BM編號：		項目類別：	擺河5003,5003A,B地盤用鐵件大貨(去除3，5，6F層)			修改：		總重量(kg):	10237.7

序號	修改標示	配件圖號	物料編號	配件名稱	顏色	實用	後備	總數	單位	單件重量	總重量	備註
									件	KG		
1		53A;53-MS07-GMU01	53-MS07-GMU01	90*90*8mm鐵通	热浸锌	2	0	2	件	23.419	46.838	
2			53-MS07-GMU01	90*90*8mm鐵通	热浸锌	2	0	2	件	23.419	46.838	
3			53A-MS07-GMU0	90*90*8mm鐵通	热浸锌	2	0	2	件	23.419	46.838	
4		53A;53-MS07-GMU02	53-MS07-GMU02	90*90*8mm鐵通	热浸锌	1	0	1	件	23.419	23.419	
5			53-MS07-GMU02	90*90*8mm鐵通	热浸锌	1	0	1	件	23.419	23.419	
6			53A-MS07-GMU0	90*90*8mm鐵通	热浸锌	1	0	1	件	23.419	23.419	
7		53B-MS03-GMU01	53B-MS03-GMU0	90*90*8mm鐵通	热浸锌	32	2	34	件	23.419	796.253	
8			53B-MS03-GMU0	90*90*8mm鐵通	热浸锌	32	2	34	件	23.419	796.253	
9			53B-MS03-GMU0	90*90*8mm鐵通	热浸锌	32	2	34	件	23.419	796.253	
10		53B-MS03-GMU02	53B-MS03-GMU0	80*40*5mm鐵通	热浸锌	16	1	17	件	11.059	188.008	
11			53B-MS03-GMU0	80*40*5mm鐵通	热浸锌	16	1	17	件	11.059	188.008	
12			53B-MS03-GMU0	80*40*5mm鐵通	热浸锌	16	1	17	件	11.059	188.008	
13		53A;53-MS07-GTR01	53-MS07-GTR01	80*40*5mm鐵通	热浸锌	1	0	1	件	9.727	9.727	
14			53-MS07-GTR01	80*40*5mm鐵通	热浸锌	1	0	1	件	9.727	9.727	
15			53A-MS07-GTR0	80*40*5mm鐵通	热浸锌	1	0	1	件	17.012	17.012	
16		53A;53-MS07-GTR02	53-MS07-GTR02	80*40*5mm鐵通	热浸锌	1	0	1	件	17.012	17.012	
17			53-MS07-GTR02	80*40*5mm鐵通	热浸锌	1	0	1	件	10.282	10.282	
18			53A-MS07-GTR0	80*40*5mm鐵通	热浸锌	1	0	1	件	10.282	10.282	
19		53A;53-MS07-GTR03	53-MS07-GTR03	80*40*5mm鐵通	热浸锌	1	0	1	件	11.243	11.243	
20			53-MS07-GTR03	80*40*5mm鐵通	热浸锌	1	0	1	件	11.243	11.243	
21			53A-MS07-GTR0	80*40*5mm鐵通	热浸锌	1	0	1	件	18.720	18.720	
22		53A;53-MS07-GTR04	53-MS07-GTR04	80*40*5mm鐵通	热浸锌	1	0	1	件	18.720	18.720	
23			53-MS07-GTR04	80*40*5mm鐵通	热浸锌	1	0	1	件	10.688	10.688	
24			53A-MS07-GTR0	80*40*5mm鐵通	热浸锌	1	0	1	件	10.688	10.688	
25		53B-MS03-GTR01	53B-MS03-GTR0	80*40*5mm鐵通	热浸锌	16	1	17	件	10.688	181.693	
26			53B-MS03-GTR0	80*40*5mm鐵通	热浸锌	16	1	17	件	16.585	281.940	

美特鋁質有限公司 MIDI Aluminium Fabricator Ltd.		工程號：	J852	計算：	CJM	日期：	2020/12/25	送呈：	
		地盤名稱：	亞皆老街	核對：		日期：		副本：	
BM編號：		項目類別：	擱河5003,5003A,B地盤用鐵件大貨(去除3，5，6F層)			修改：		總重量(kg)：	10237.7

序號	修改標示	配件圖號	物料編號	配件名稱	顏色	實用	後備	總數	單位	單件重量	總重量	備註
									件	KG		
27			53B-MS03-GTR01	80*40*5mm鐵通	热浸锌	16	1	17	件	10.069	171.167	
28		J852-MS06-GTR04	T1-MS06-GTR04	80*40*5mm鐵通	热浸锌	6	0	6	件	11.059	66.356	
29			T2-MS06-GTR04	80*40*5mm鐵通	热浸锌	6	0	6	件	11.059	66.356	
30			T3-MS06-GTR04	80*40*5mm鐵通	热浸锌	6	0	6	件	11.059	66.356	
31		J852-MS06-GTR05	T1-MS06-GTR05-	80*40*5mm鐵通	热浸锌	3	0	3	件	9.727	29.181	
32			T3-MS06-GTR05-	80*40*5mm鐵通	热浸锌	3	0	3	件	9.727	29.181	
33			T1-MS06-GTR05-	80*40*5mm鐵通	热浸锌	3	0	3	件	17.012	51.035	
34			T3-MS06-GTR05-	80*40*5mm鐵通	热浸锌	3	0	3	件	17.012	51.035	
35			T1-MS06-GTR05-	80*40*5mm鐵通	热浸锌	3	0	3	件	10.282	30.846	
36			T3-MS06-GTR05-	80*40*5mm鐵通	热浸锌	3	0	3	件	10.282	30.846	
37			T1-MS06-GTR05-	80*40*5mm鐵通	热浸锌	3	0	3	件	11.243	33.729	
38			T3-MS06-GTR05-	80*40*5mm鐵通	热浸锌	3	0	3	件	11.243	33.729	
39			T1-MS06-GTR05-	80*40*5mm鐵通	热浸锌	3	0	3	件	18.720	56.159	
40			T3-MS06-GTR05-	80*40*5mm鐵通	热浸锌	3	0	3	件	18.720	56.159	
41			T1-MS06-GTR05-	80*40*5mm鐵通	热浸锌	3	0	3	件	10.688	32.063	
42			T3-MS06-GTR05-	80*40*5mm鐵通	热浸锌	3	0	3	件	10.688	32.063	
43		J852-MS06-GTR06	T2-MS06-GTR06-	80*40*5mm鐵通	热浸锌	6	0	6	件	10.368	62.205	
44			T2-MS06-GTR06-	80*40*5mm鐵通	热浸锌	6	0	6	件	16.585	99.508	
45			T2-MS06-GTR06-	80*40*5mm鐵通	热浸锌	6	0	6	件	10.368	62.205	
46		GS01-AK02	T1-GS01-AK03	50X30X5角鋼	热浸锌	68	3	71	件	5.683	403.507	
46			T2-GS01-AK03	50X30X5角鋼	热浸锌	68	3	71	件	5.683	403.507	
46			T3-GS01-AK03	50X30X5角鋼	热浸锌	68	3	71	件	5.683	403.507	
46		GS01-AK03	T1-GS01-AK03	400X150X32鋼板	热浸锌	34	2	36	件	15.072	542.592	
47			T2-GS01-AK03	400X150X32鋼板	热浸锌	34	2	36	件	15.072	542.592	
48			T3-GS01-AK03	400X150X32鋼板	热浸锌	34	2	36	件	15.072	542.592	
49			T1-GS01-AK04	500X150X32鋼板	热浸锌	17	2	19	件	18.840	357.960	

美特鋁質有限公司 MIDI Aluminium Fabricator Ltd.		工程號：	J852	計算：	CJM	日期：	2020/12/25	送呈：	
		地盤名稱：	亞皆老街	核對：		日期：		副本：	
BM編號：		項目類別：	擱河5003,5003A,B地盤用鐵件大貨(去除3，5，6F層)			修改：		總重量(kg)：	10237.7

序號	修改標示	配件圖號	物料編號	配件名稱	顏色	實用	後備	總數	單位	單件重量	總重量	備註
									件	KG		
50		GS01-AK04	T2-GS01-AK04	500X150X32鋼板	热浸锌	17	2	19	件	18.840	357.960	
51			T3-GS01-AK04	500X150X32鋼板	热浸锌	17	2	19	件	18.840	357.960	
52		GS01-AK06	T1-GS01-AK06	400X400X32鋼板	热浸锌	17	2	19	件	24.492	465.348	
53			T2-GS01-AK06	400X400X32鋼板	热浸锌	17	2	19	件	24.492	465.348	
54			T3-GS01-AK06	400X400X32鋼板	热浸锌	17	2	19	件	24.492	465.348	
55		GS01-AK07	T1-GS01-AK07	80X80X8鋼板	热浸锌	17	2	19	件	0.402	7.636	
56			T1-GS01-AK07	80X80X8鋼板	热浸锌	17	2	19	件	0.402	7.636	
57			T1-GS01-AK07	80X80X8鋼板	热浸锌	17	2	19	件	0.402	7.636	
55		GS01-AK08	T1-GS01-AK08	80X80X8鋼板	热浸锌	51	2	53	件	0.402	21.302	
56			T2-GS01-AK08	80X80X8鋼板	热浸锌	51	2	53	件	0.402	21.302	
57			T3-GS01-AK08	80X80X8鋼板	热浸锌	51	2	53	件	0.402	21.302	
							總計	948	件		10237.7	

美特鋁質有限公司 MIDI Aluminium Fabricator Ltd. 5004		工程號：	J852	計算：	CJM	日期：	2020/12/25	送呈：	
		地盤名稱：	亞皆老街	核對：		日期：		副本：	
BM編號：		項目類別：	擺河5004,5004A,B地盤用鐵件大貨(去除3，5，6F層)			修改：		總重量(kg)：	1935.6

序號	修改標示	配件圖號	物料編號	配件名稱	顏色	實用	後備	總數	單位件	單件重量 KG	總重量 KG	備註
1		54A;54,54B-MS08-GMU01	54A-MS08-GMU01	90*90*8mm鐵通	热浸锌	4	0	4	件	23.419	93.677	
2			54-MS08-GMU01	90*90*8mm鐵通	热浸锌	4	0	4	件	23.419	93.677	
3			54A-MS08-GMU01	90*90*8mm鐵通	热浸锌	4	0	4	件	23.419	93.677	
4		54A;54,54B-MS08-GMU02	54A-MS08-GMU02	90*90*8mm鐵通	热浸锌	2	0	2	件	23.419	46.838	
5			54-MS08-GMU02	90*90*8mm鐵通	热浸锌	2	0	2	件	23.419	46.838	
6			54A-MS08-GMU02	90*90*8mm鐵通	热浸锌	2	0	2	件	23.419	46.838	
7		54A;54,54B-MS08-GMU03	54A-MS08-GMU03	90*90*8mm鐵通	热浸锌	4	0	4	件	23.419	93.677	
8			54-MS08-GMU03	90*90*8mm鐵通	热浸锌	4	0	4	件	23.419	93.677	
9			54A-MS08-GMU03	90*90*8mm鐵通	热浸锌	4	0	4	件	23.419	93.677	
10		54A;54,54B-MS08-GTR01	54A-MS08-GTR01	80*40*5mm鐵通	热浸锌	1	0	1	件	11.059	11.059	
11			54-MS08-GTR01	80*40*5mm鐵通	热浸锌	1	0	1	件	11.059	11.059	
12			54A-MS08-GTR01	80*40*5mm鐵通	热浸锌	1	0	1	件	11.059	11.059	
13		54A;54B-MS08-GTR02	54A-MS08-GTR02	80*40*5mm鐵通	热浸锌	1	0	1	件	11.059	11.059	
14			54B-MS08-GTR02	80*40*5mm鐵通	热浸锌	1	0	1	件	9.727	9.727	
15			54A-MS08-GTR03	80*40*5mm鐵通	热浸锌	1	0	1	件	9.727	9.727	
16			54B-MS08-GTR03	80*40*5mm鐵通	热浸锌	1	0	1	件	17.012	17.012	
17			54A-MS08-GTR04	80*40*5mm鐵通	热浸锌	1	0	1	件	17.012	17.012	
18			54B-MS08-GTR04	80*40*5mm鐵通	热浸锌	1	0	1	件	10.282	10.282	
19			54A-MS08-GTR05	80*40*5mm鐵通	热浸锌	1	0	1	件	10.282	10.282	
20			54B-MS08-GTR05	80*40*5mm鐵通	热浸锌	1	0	1	件	11.243	11.243	
21			54A-MS08-GTR06	80*40*5mm鐵通	热浸锌	1	0	1	件	11.243	11.243	
22			54B-MS08-GTR06	80*40*5mm鐵通	热浸锌	1	0	1	件	18.720	18.720	
23			54A-MS08-GTR07	80*40*5mm鐵通	热浸锌	1	0	1	件	18.720	18.720	
24			54B-MS08-GTR08	80*40*5mm鐵通	热浸锌	1	0	1	件	10.688	10.688	
25		54-MS08-GTR03	54-MS08-GTR08	80*40*5mm鐵通	热浸锌	2	0	2	件	10.368	20.735	
26			54-MS08-GTR09	80*40*5mm鐵通	热浸锌	2	0	2	件	10.368	20.735	

美特鋁質有限公司 MIDI Aluminium Fabricator Ltd.		工程號：	J852	計算:	CJM	日期：	2020/12/25	送呈:	
		地盤名稱：	亞皆老街	核對:		日期：		副本:	
BM編號：		項目類別:	攔河5004,5004A,B地盤用鐵件大貨(去除3，5，6F層)			修改：		總重量(kg):	1935.6

序號	修改標示	配件圖號	物料編號	配件名稱	顏色	實用	後備	總數	單位件	單件重量	總重量	備註
										KG		
27			54-MS08-GTR10	80*40*5mm鐵通	热浸锌	2	0	2	件	10.069	20.137	
28		54A;54,54B-MS08-GTR04	54A-MS08-GTR11	80*40*5mm鐵通	热浸锌	2	0	2	件	10.069	20.137	
29			54-MS08-GTR11	80*40*5mm鐵通	热浸锌	2	0	2	件	11.059	22.119	
30			54A-MS08-GTR11	80*40*5mm鐵通	热浸锌	2	0	2	件	11.059	22.119	
31		54A;54B-MS08-GTR05	54A-MS08-GTR12	80*40*5mm鐵通	热浸锌	1	0	1	件	11.059	11.059	
32			54A-MS08-GTR12	80*40*5mm鐵通	热浸锌	1	0	1	件	9.727	9.727	
33			54A-MS08-GTR13	80*40*5mm鐵通	热浸锌	1	0	1	件	9.727	9.727	
34			54A-MS08-GTR13	80*40*5mm鐵通	热浸锌	1	0	1	件	17.012	17.012	
35			54A-MS08-GTR14	80*40*5mm鐵通	热浸锌	1	0	1	件	17.012	17.012	
36			54A-MS08-GTR14	80*40*5mm鐵通	热浸锌	1	0	1	件	10.282	10.282	
37			54A-MS08-GTR15	80*40*5mm鐵通	热浸锌	1	0	1	件	10.282	10.282	
38			54A-MS08-GTR15	80*40*5mm鐵通	热浸锌	1	0	1	件	11.243	11.243	
39			54A-MS08-GTR16	80*40*5mm鐵通	热浸锌	1	0	1	件	11.243	11.243	
40			54A-MS08-GTR16	80*40*5mm鐵通	热浸锌	1	0	1	件	18.720	18.720	
41			54A-MS08-GTR17	80*40*5mm鐵通	热浸锌	1	0	1	件	18.720	18.720	
42			54A-MS08-GTR17	80*40*5mm鐵通	热浸锌	1	0	1	件	10.688	10.688	
43		54-MS08-GTR06	54-MS08-GTR18	80*40*5mm鐵通	热浸锌	1	0	1	件	10.368	10.368	
44			54-MS08-GTR19	80*40*5mm鐵通	热浸锌	1	0	1	件	16.585	16.585	
45			54-MS08-GTR20	80*40*5mm鐵通	热浸锌	1	1	2	件	10.688	21.376	
49		GS01-AK03	T1-GS01-AK03	400X150X32鋼板	热浸锌	4	0	4	件	15.072	60.288	
50			T2-GS01-AK03	400X150X32鋼板	热浸锌	4	0	4	件	15.072	60.288	
51			T3-GS01-AK03	400X150X32鋼板	热浸锌	4	0	4	件	15.072	60.288	
52		GS01-AK04	T1-GS01-AK04	500X150X32鋼板	热浸锌	4	0	4	件	18.840	75.360	
53			T2-GS01-AK04	500X150X32鋼板	热浸锌	4	0	4	件	18.840	75.360	
54			T3-GS01-AK04	500X150X32鋼板	热浸锌	4	0	4	件	18.840	75.360	
55			T1-GS01-AK06	400X400X32鋼板	热浸锌	4	0	4	件	24.492	97.968	

美特鋁質有限公司 MIDI Aluminium Fabricator Ltd.		工程號：	J852	計算：	CJM	日期：	2020/12/25	送呈：	
		地盤名稱：	亞皆老街	核對：		日期：		副本：	
BM編號：		項目類別：	攔河5004,5004A,B地盤用鐵件大貨(去除3，5，6F層)			修改：		總重量(kg)：	1935.6

序號	修改標示	配件圖號	物料編號	配件名稱	顏色	實用	後備	總數	單位	單件重量	總重量	備註
									件	KG		
56		GS01-AK06	T2-GS01-AK06	400X400X32鋼板	热浸锌	4	0	4	件	24.492	97.968	
57			T3-GS01-AK06	400X400X32鋼板	热浸锌	4	0	4	件	24.492	97.968	
61		GS01-AK08	T1-GS01-AK08	80X80X8鋼板	热浸锌	10	1	11	件	0.402	4.421	
62			T2-GS01-AK08	80X80X8鋼板	热浸锌	10	1	11	件	0.402	4.421	
63			T3-GS01-AK08	80X80X8鋼板	热浸锌	10	1	11	件	0.402	4.421	
64							總計	142	件		1935.6	

美特鋁質有限公司 MIDI Aluminium Fabricator Ltd. 5005	工程號：	J852	計算：	CJM	日期：	2020/12/30	送呈：	
	地盤名稱：	亞皆老街	核對：		日期：		副本：	
BM編號：	項目類別：	攔河5005,5005A,B地盤用鐵件大貨(去除3，5，6F層)			修改：		總重量(kg):	7636.7

序號	修改標示	配件圖號	物料編號	配件名稱	顏色	實用	後備	總數	單位	單件重量	總重量	備註
									件	KG		
1		55A;55,55B-MS09-GMU01	55A-MS09-GMU01	90*90*8mm鐵通	热浸锌	12	0	12	件	23.419	281.030	
2			55-MS09-GMU01	90*90*8mm鐵通	热浸锌	16	0	16	件	23.419	374.707	
3			55B-MS09-GMU01	90*90*8mm鐵通	热浸锌	12	0	12	件	23.419	281.030	
4		55A;55,55B-MS09-GMU02	55A-MS09-GMU02	90*90*8mm鐵通	热浸锌	6	0	6	件	23.419	140.515	
5			55-MS09-GMU02	90*90*8mm鐵通	热浸锌	8	0	8	件	23.419	187.354	
6			55B-MS09-GMU02	90*90*8mm鐵通	热浸锌	6	0	6	件	23.419	140.515	
7		55A;55,55B-MS09-GMU03	55A-MS09-GMU03	90*90*8mm鐵通	热浸锌	12	0	12	件	23.419	281.030	
8			55-MS09-GMU03	90*90*8mm鐵通	热浸锌	16	0	16	件	23.419	374.707	
9			55B-MS09-GMU03	90*90*8mm鐵通	热浸锌	12	0	12	件	23.419	281.030	
10		55A;55,55B-MS09-GTR01	55A-MS08-GTR01	80*40*5mm鐵通	热浸锌	6	0	6	件	11.059	66.356	
11			55-MS08-GTR01	80*40*5mm鐵通	热浸锌	8	0	8	件	11.059	88.474	
12			55B-MS08-GTR01	80*40*5mm鐵通	热浸锌	6	0	6	件	11.059	66.356	
13		55A,55B-MS09-GTR02	55A-MS09-GTR02	80*40*5mm鐵通	热浸锌	6	0	6	件	11.059	66.356	
14			55B-MS09-GTR02	80*40*5mm鐵通	热浸锌	6	0	6	件	9.727	58.362	
15			55A-MS09-GTR03	80*40*5mm鐵通	热浸锌	6	0	6	件	9.727	58.362	
16			55B-MS09-GTR03	80*40*5mm鐵通	热浸锌	6	0	6	件	17.012	102.070	
17			55A-MS09-GTR04	80*40*5mm鐵通	热浸锌	6	0	6	件	17.012	102.070	
18			55B-MS09-GTR04	80*40*5mm鐵通	热浸锌	6	0	6	件	10.282	61.693	
19			55A-MS09-GTR05	80*40*5mm鐵通	热浸锌	6	0	6	件	10.282	61.693	
20			55B-MS09-GTR05	80*40*5mm鐵通	热浸锌	6	0	6	件	11.243	67.457	
21			55A-MS09-GTR06	80*40*5mm鐵通	热浸锌	6	0	6	件	11.243	67.457	
22			55B-MS09-GTR06	80*40*5mm鐵通	热浸锌	6	0	6	件	18.720	112.318	
23			55A-MS09-GTR07	80*40*5mm鐵通	热浸锌	6	0	6	件	18.720	112.318	
24			55B-MS09-GTR07	80*40*5mm鐵通	热浸锌	6	0	6	件	10.688	64.127	
25		55-MS09-GTR03	55-MS09-GTR08	80*40*5mm鐵通	热浸锌	8	0	8	件	10.368	82.940	
26			55-MS09-GTR09	80*40*5mm鐵通	热浸锌	8	0	8	件	10.368	82.940	

美特鋁質有限公司 MIDI Aluminium Fabricator Ltd.		工程號：	J852	計算：	CJM	日期：	2020/12/30	送呈：	
		地盤名稱：	亞皆老街	核對：		日期：		副本：	
BM編號：		項目類別：	擱河5005,5005A,B地盤用鐵件大貨(去除3，5，6F層)			修改：		總重量(kg)：	7636.7

序號	修改標示	配件圖號	物料編號	配件名稱	顏色	實用	後備	總數	單位	單件重量	總重量	備註
									件	KG		
27			55-MS09-GTR10	80*40*5mm鐵通	热浸锌	8	0	8	件	10.069	80.549	
28		55A;55,55B-MS09-GMU04	55A-MS09-GTR11	80*40*5mm鐵通	热浸锌	6	0	6	件	10.069	60.412	
29			55-MS09-GTR11	80*40*5mm鐵通	热浸锌	6	0	6	件	11.059	66.356	
30			55B-MS09-GTR11	80*40*5mm鐵通	热浸锌	6	0	6	件	11.059	66.356	
31		55A;55B-MS09-GTR05	55A-MS09-GTR12	80*40*5mm鐵通	热浸锌	6	0	6	件	11.059	66.356	
32			55B-MS09-GTR12	80*40*5mm鐵通	热浸锌	6	0	6	件	9.727	58.362	
33			55A-MS09-GTR13	80*40*5mm鐵通	热浸锌	6	0	6	件	9.727	58.362	
34			55B-MS09-GTR13	80*40*5mm鐵通	热浸锌	6	0	6	件	17.012	102.070	
35			55A-MS09-GTR14	80*40*5mm鐵通	热浸锌	6	0	6	件	17.012	102.070	
36			55B-MS09-GTR14	80*40*5mm鐵通	热浸锌	6	0	6	件	10.282	61.693	
37			55A-MS09-GTR15	80*40*5mm鐵通	热浸锌	6	0	6	件	10.282	61.693	
38			55B-MS09-GTR15	80*40*5mm鐵通	热浸锌	6	0	6	件	11.243	67.457	
39			55A-MS09-GTR16	80*40*5mm鐵通	热浸锌	6	0	6	件	11.243	67.457	
40			55B-MS09-GTR16	80*40*5mm鐵通	热浸锌	6	0	6	件	18.720	112.318	
41			55A-MS09-GTR17	80*40*5mm鐵通	热浸锌	6	0	6	件	18.720	112.318	
42			55B-MS09-GTR17	80*40*5mm鐵通	热浸锌	6	0	6	件	10.688	64.127	
43		55-MS09-GTR06	55-MS09-GTR18	80*40*5mm鐵通	热浸锌	8	0	8	件	10.368	82.940	
44			55-MS09-GTR19	80*40*5mm鐵通	热浸锌	8	0	8	件	16.585	132.677	
45			55-MS09-GTR20	80*40*5mm鐵通	热浸锌	8	1	9	件	10.688	96.190	
49		GS01-AK03	T1-GS01-AK03	400X150X32鋼板	热浸锌	16	0	16	件	15.072	241.152	
50			T2-GS01-AK03	400X150X32鋼板	热浸锌	20	0	20	件	15.072	301.440	
51			T3-GS01-AK03	400X150X32鋼板	热浸锌	16	0	16	件	15.072	241.152	
52		GS01-AK04	T1-GS01-AK04	500X150X32鋼板	热浸锌	16	0	16	件	18.840	301.440	
53			T2-GS01-AK04	500X150X32鋼板	热浸锌	20	0	20	件	18.840	376.800	
54			T3-GS01-AK04	500X150X32鋼板	热浸锌	16	0	16	件	18.840	301.440	
55			T1-GS01-AK06	400X400X32鋼板	热浸锌	8	0	8	件	24.492	195.936	

美特鋁質有限公司 MIDI Aluminium Fabricator Ltd.		工程號：	J852	計算：	CJM	日期：	2020/12/30	送呈：	
		地盤名稱：	亞皆老街	核對：		日期：		副本：	
BM編號：		項目類別：	擴河5005,5005A,B地盤用鐵件大貨(去除3，5，6F層)			修改：		總重量(kg)：	7636.7

序號	修改標示	配件圖號	物料編號	配件名稱	顏色	實用	後備	總數	單位	單件重量	總重量	備註
									件	KG		
56		GS01-AK06	T2-GS01-AK06	400X400X32鋼板	热浸锌	10	0	10	件	24.492	244.920	
57			T3-GS01-AK06	400X400X32鋼板	热浸锌	8	0	8	件	24.492	195.936	
61		GS01-AK08	T1-GS01-AK08	80X80X8鋼板	热浸锌	40	1	41	件	0.402	16.479	
62			T2-GS01-AK08	80X80X8鋼板	热浸锌	50	1	51	件	0.402	20.498	
63			T3-GS01-AK08	80X80X8鋼板	热浸锌	40	1	41	件	0.402	16.479	
64							總計	594	件		7636.7	

美特鋁質有限公司 MIDI Aluminium Fabricator Ltd. J006	工程號：	J852	計算：	CJM	日期：	2020/12/30	送呈：	
	地盤名稱：	亞皆老街	核對：		日期：		副本：	
BM編號：	項目類別：	攔河5006,5006A,B層地盤用鐵件（大貨去除3F;5F;6F）			修改：		總重量(kg):	20851.9

序號	修改標示	配件圖號	物料編號	配件名稱	顏色	實用	後備	總數	單位	單件重量	總重量	備註
									件	KG		
1		56A,56,56B-MS06-GMU01	T1-MS06-GMU01	90*90*8mm鐵通	热浸锌	44	2	46	件	23.419	1077.283	
2			T2-MS06-GMU01	90*90*8mm鐵通	热浸锌	44	0	44	件	23.419	1030.445	
3			T3-MS06-GMU01	90*90*8mm鐵通	热浸锌	44	0	44	件	23.419	1030.445	
4		56A,56,56B-MS06-GMU02	T1-MS06-GMU02	90*90*8mm鐵通	热浸锌	11	1	12	件	23.419	281.030	
5			T2-MS06-GMU02	90*90*8mm鐵通	热浸锌	11	0	11	件	23.419	257.611	
6			T3-MS06-GMU02	90*90*8mm鐵通	热浸锌	11	0	11	件	23.419	257.611	
4		56A,56,56B-MS06-GMU02R	T1-MS06-GMU02R	90*90*8mm鐵通	热浸锌	11	1	12	件	23.419	281.030	
5			T1-MS06-GMU02R	90*90*8mm鐵通	热浸锌	11	0	11	件	23.419	257.611	
6			T1-MS06-GMU02R	90*90*8mm鐵通	热浸锌	11	0	11	件	23.419	257.611	
7		56A,56,56B-MS06-GMU03	T1-MS06-GMU03	90*90*8mm鐵通	热浸锌	44	2	46	件	23.419	1077.283	
8			T1-MS06-GMU03	90*90*8mm鐵通	热浸锌	44	0	44	件	23.419	1030.445	
9			T1-MS06-GMU03	90*90*8mm鐵通	热浸锌	44	0	44	件	23.419	1030.445	
10		56A,56,56B-MS06-GTR01	T1-MS06-GTR01	80*40*5mm鐵通	热浸锌	22	2	24	件	11.059	265.423	
11			T2-MS06-GTR01	80*40*5mm鐵通	热浸锌	22	0	22	件	11.059	243.305	
12			T3-MS06-GTR01	80*40*5mm鐵通	热浸锌	22	0	22	件	11.059	243.305	
13		56A,56,56B-MS06-GTR02	T1-MS06-GTR02-1	80*40*5mm鐵通	热浸锌	11	2	13	件	9.727	126.452	
14			T3-MS06-GTR02-1	80*40*5mm鐵通	热浸锌	11	0	11	件	9.727	106.998	
15			T1-MS06-GTR02-2	80*40*5mm鐵通	热浸锌	11	0	11	件	17.012	187.128	
16			T3-MS06-GTR02-2	80*40*5mm鐵通	热浸锌	11	0	11	件	17.012	187.128	
17			T1-MS06-GTR02-3	80*40*5mm鐵通	热浸锌	11	2	13	件	10.282	133.668	
18			T3-MS06-GTR02-3	80*40*5mm鐵通	热浸锌	11	0	11	件	10.282	113.104	
19			T1-MS06-GTR02-4	80*40*5mm鐵通	热浸锌	11	2	13	件	11.243	146.158	
20			T3-MS06-GTR02-4	80*40*5mm鐵通	热浸锌	11	0	11	件	11.243	123.672	
21			T1-MS06-GTR02-5	80*40*5mm鐵通	热浸锌	11	0	11	件	18.720	205.916	
22			T3-MS06-GTR02-5	80*40*5mm鐵通	热浸锌	11	0	11	件	18.720	205.916	
23			T1-MS06-GTR02-6	80*40*5mm鐵通	热浸锌	11	0	11	件	10.688	117.566	

美特鋁質有限公司 MIDI Aluminium Fabricator Ltd.		工程號：	J852	計算：	CJM	日期：	2020/12/30	送呈：	
		地盤名稱：	亞皆老街	核對：		日期：		副本：	
BM編號：		項目類別：	攔河5006,5006A,B層地盤用鐵件（大貨去除3F;5F;6F）			修改：		總重量(kg):	20851.9

序號	修改標示	配件圖號	物料編號	配件名稱	顏色	實用	後備	總數	單位	單件重量	總重量	備註
									件	KG		
24			T3-MS06-GTR02-6	80*40*5mm鐵通	热浸锌	11	0	11	件	10.688	117.566	
25		56A,56,56B-MS06-GTR03	T2-MS06-GTR03-1	80*40*5mm鐵通	热浸锌	22	0	22	件	10.688	235.132	
26			T2-MS06-GTR03-2	80*40*5mm鐵通	热浸锌	22	0	22	件	16.585	364.863	
27			T2-MS06-GTR03-3	80*40*5mm鐵通	热浸锌	22	0	22	件	10.069	221.511	
28		56A,56,56B-MS06-GTR04	T1-MS06-GTR04	80*40*5mm鐵通	热浸锌	22	0	22	件	11.059	243.305	
29			T2-MS06-GTR04	80*40*5mm鐵通	热浸锌	22	0	22	件	11.059	243.305	
30		56A,56,56B-MS06-GTR05	T3-MS06-GTR04	80*40*5mm鐵通	热浸锌	22	0	22	件	11.059	243.305	
31			T1-MS06-GTR05-1	80*40*5mm鐵通	热浸锌	11	0	11	件	9.727	106.998	
32			T3-MS06-GTR05-1	80*40*5mm鐵通	热浸锌	11	0	11	件	9.727	106.998	
33			T1-MS06-GTR05-2	80*40*5mm鐵通	热浸锌	11	0	11	件	17.012	187.128	
34			T3-MS06-GTR05-2	80*40*5mm鐵通	热浸锌	11	0	11	件	17.012	187.128	
35			T1-MS06-GTR05-3	80*40*5mm鐵通	热浸锌	11	0	11	件	10.282	113.104	
36			T3-MS06-GTR05-3	80*40*5mm鐵通	热浸锌	11	0	11	件	10.282	113.104	
37			T1-MS06-GTR05-4	80*40*5mm鐵通	热浸锌	11	0	11	件	11.243	123.672	
38			T3-MS06-GTR05-4	80*40*5mm鐵通	热浸锌	11	0	11	件	11.243	123.672	
39			T1-MS06-GTR05-5	80*40*5mm鐵通	热浸锌	11	0	11	件	18.720	205.916	
40			T3-MS06-GTR05-5	80*40*5mm鐵通	热浸锌	11	0	11	件	18.720	205.916	
41			T1-MS06-GTR05-6	80*40*5mm鐵通	热浸锌	11	0	11	件	10.688	117.566	
42			T3-MS06-GTR05-6	80*40*5mm鐵通	热浸锌	11	0	11	件	10.688	117.566	
43		56A,56,56B-MS06-GTR06	T2-MS06-GTR06-1	80*40*5mm鐵通	热浸锌	22	0	22	件	10.368	228.086	
44			T2-MS06-GTR06-2	80*40*5mm鐵通	热浸锌	22	0	22	件	16.585	364.863	
45			T2-MS06-GTR06-3	80*40*5mm鐵通	热浸锌	22	0	22	件	10.368	228.086	
46		GS01-AK03	T1-GS01-AK03	400X150X32鋼板	热浸锌	44	0	44	件	15.072	663.168	
47			T2-GS01-AK03	400X150X32鋼板	热浸锌	44	0	44	件	15.072	663.168	
48			T3-GS01-AK03	400X150X32鋼板	热浸锌	44	0	44	件	15.072	663.168	
49			T1-GS01-AK04	500X150X32鋼板	热浸锌	44	0	44	件	18.840	828.960	

美特鋁質有限公司 MIDI Aluminium Fabricator Ltd.		工程號：	J852	計算：	CJM	日期：	2020/12/30	送呈：	
		地盤名稱：	亞皆老街	核對：		日期：		副本：	
BM編號：		項目類別：	攔河5006,5006A,B層地盤用鐵件（大貨去除3F;5F;6F）			修改：		總重量(kg)：	20851.9

序號	修改標示	配件圖號	物料編號	配件名稱	顏色	實用	後備	總數	單位	單件重量	總重量	備註
									件	KG		
50		GS01-AK04	T2-GS01-AK04	500X150X32鋼板	热浸锌	44	0	44	件	18.840	828.960	
51			T3-GS01-AK04	500X150X32鋼板	热浸锌	44	0	44	件	18.840	828.960	
52		GS01-AK06	T1-GS01-AK06	400X400X32鋼板	热浸锌	22	2	24	件	24.492	587.808	
53			T2-GS01-AK06	400X400X32鋼板	热浸锌	22	2	24	件	24.492	587.808	
54			T3-GS01-AK06	400X400X32鋼板	热浸锌	22	2	24	件	24.492	587.808	
55		GS01-AK08	T1-GS01-AK08	80X80X8鋼板	热浸锌	110	5	115	件	0.402	46.221	
56			T2-GS01-AK08	80X80X8鋼板	热浸锌	110	5	115	件	0.402	46.221	
57			T3-GS01-AK08	80X80X8鋼板	热浸锌	110	5	115	件	0.402	46.221	
							總計	1553	件		20851.9	

美特鋁質有限公司 MIDI Aluminium Fabricator Ltd. 5007	工程號：	J852	計算：	CJM	日期：	2020/12/30	送呈：	
	地盤名稱：	亞皆老街	核對：		日期：		副本：	
BM編號：	項目類別：	攔河5007,5007A,B層地盤用鐵件（大貨）			修改：		總重量(kg)：	3571.3

序號	修改標示	配件圖號	物料編號	配件名稱	顏色	實用	後備	總數	單位	單件重量	總重量	備註
									件	KG		
1		57A,57,57B-MS10-GMU01	T1-MS10-GMU01	90*90*8mm鐵通	热浸锌	4	2	6	件	23.419	140.515	
2			T2-MS10-GMU01	90*90*8mm鐵通	热浸锌	2	0	2	件	23.419	46.838	
3			T3-MS10-GMU01	90*90*8mm鐵通	热浸锌	4	0	4	件	23.419	93.677	
4		57A,57,57B-MS10-GMU02	T1-MS10-GMU02	90*90*8mm鐵通	热浸锌	2	1	3	件	23.419	70.258	
5			T1-MS10-GMU02	90*90*8mm鐵通	热浸锌	2	0	2	件	23.419	46.838	
6			T2-MS10-GMU02	90*90*8mm鐵通	热浸锌	1	0	1	件	23.419	23.419	
7			T2-MS10-GMU02R	90*90*8mm鐵通	热浸锌	1	1	2	件	23.419	46.838	
8			T3-MS10-GMU02R	90*90*8mm鐵通	热浸锌	2	0	2	件	23.419	46.838	
9			T3-MS10-GMU02R	90*90*8mm鐵通	热浸锌	2	0	2	件	23.419	46.838	
10		57A,57,57B-MS10-GMU03	T1-MS10-GMU03	90*90*8mm鐵通	热浸锌	2	2	4	件	23.419	93.677	
11			T1-MS10-GMU03	90*90*8mm鐵通	热浸锌	2	0	2	件	23.419	46.838	
12			T2-MS10-GMU03	90*90*8mm鐵通	热浸锌	1	0	1	件	23.419	23.419	
13			T2-MS10-GMU03	90*90*8mm鐵通	热浸锌	1	0	1	件	23.419	23.419	
14			T3-MS10-GMU03	90*90*8mm鐵通	热浸锌	2	0	2	件	23.419	46.838	
15			T3-MS10-GMU03	90*90*8mm鐵通	热浸锌	2	0	2	件	23.419	46.838	
16		57A,57,57B-MS10-GMU04	T1-MS10-GMU04	90*90*10mm鐵通	热浸锌	4	0	4	件	35.175	140.699	
17			T2-MS10-GMU04	90*90*10mm鐵通	热浸锌	2	0	2	件	35.175	70.350	
18			T3-MS10-GMU04	90*90*10mm鐵通	热浸锌	4	0	4	件	35.175	140.699	
19		57A,57,57B-MS10-GTR01	T1-MS10-GTR01	80*40*5mm鐵通	热浸锌	4	2	6	件	11.059	66.356	
20			T2-MS10-GTR01	80*40*5mm鐵通	热浸锌	2	0	2	件	11.059	22.119	
21			T3-MS10-GTR01	80*40*5mm鐵通	热浸锌	4	0	4	件	11.059	44.237	
22		57A,57,57B-MS10-GTR02	T1-MS10-GTR02-1	80*40*5mm鐵通	热浸锌	2	0	2	件	9.727	19.454	
23			T3-MS10-GTR02-1	80*40*5mm鐵通	热浸锌	2	0	2	件	9.727	19.454	
24			T1-MS10-GTR02-2	80*40*5mm鐵通	热浸锌	2	0	2	件	17.012	34.023	
25			T3-MS10-GTR02-2	80*40*5mm鐵通	热浸锌	2	0	2	件	17.012	34.023	
26			T1-MS10-GTR02-3	80*40*5mm鐵通	热浸锌	2	0	2	件	10.282	20.564	

美特鋁質有限公司 MIDI Aluminium Fabricator Ltd.		工程號：	J852	計算：	CJM	日期：	2020/12/30	送呈：	
		地盤名稱：	亞皆老街	核對：		日期：		副本：	
BM編號：		項目類別：	攔河5007,5007A,B層地盤用鐵件（大貨）			修改：		總重量(kg)：	3571.3

序號	修改標示	配件圖號	物料編號	配件名稱	顏色	實用	後備	總數	單位	單件重量	總重量	備註
									件	KG		
27			T3-MS10-GTR02-3	80*40*5mm鐵通	热浸锌	2	0	2	件	10.282	20.564	
28			T1-MS10-GTR02-4	80*40*5mm鐵通	热浸锌	2	0	2	件	11.243	22.486	
29			T3-MS10-GTR02-4	80*40*5mm鐵通	热浸锌	2	0	2	件	11.243	22.486	
30		57A,57,57B-MS10-GTR03	T2-MS10-GTR03-1	80*40*5mm鐵通	热浸锌	2	0	2	件	10.688	21.376	
31			T2-MS10-GTR03-2	80*40*5mm鐵通	热浸锌	2	0	2	件	16.585	33.169	
32		57A,57,57B-MS10-GTR04	T1-MS10-GTR04	80*40*5mm鐵通	热浸锌	4	0	4	件	11.059	44.237	
33			T2-MS10-GTR04	80*40*5mm鐵通	热浸锌	2	0	2	件	11.059	22.119	
34			T3-MS10-GTR04	80*40*5mm鐵通	热浸锌	4	0	4	件	11.059	44.237	
35		57A,57,57B-MS10-GTR05	T1-MS10-GTR05-1	80*40*5mm鐵通	热浸锌	2	0	2	件	9.727	19.454	
36			T3-MS10-GTR05-1	80*40*5mm鐵通	热浸锌	2	0	2	件	9.727	19.454	
37			T1-MS10-GTR05-2	80*40*5mm鐵通	热浸锌	2	0	2	件	17.012	34.023	
38			T3-MS10-GTR05-2	80*40*5mm鐵通	热浸锌	2	0	2	件	17.012	34.023	
39			T1-MS10-GTR05-3	80*40*5mm鐵通	热浸锌	2	0	2	件	10.282	20.564	
40			T3-MS10-GTR05-3	80*40*5mm鐵通	热浸锌	2	0	2	件	10.282	20.564	
41			T1-MS10-GTR05-4	80*40*5mm鐵通	热浸锌	2	0	2	件	11.243	22.486	
42			T3-MS10-GTR05-4	80*40*5mm鐵通	热浸锌	2	0	2	件	11.243	22.486	
43		57A,57,57B-MS10-GTR06	T2-MS10-GTR06-1	80*40*5mm鐵通	热浸锌	2	0	2	件	10.368	20.735	
44			T2-MS10-GTR06-2	80*40*5mm鐵通	热浸锌	2	0	2	件	16.585	33.169	
45		57A,57,57B-MS10-GTR07	T1-MS10-GTR07	80*40mm實心鐵通	热浸锌	2	0	2	件	54.881	109.762	
46			T2-MS10-GTR07	80*40mm實心鐵通	热浸锌	2	0	2	件	54.881	109.762	
47			T3-MS10-GTR07	80*40mm實心鐵通	热浸锌	2	0	2	件	54.881	109.762	
48		57A,57,57B-MS10-GTR08	T1-MS10-GTR08	80*40mm實心鐵通	热浸锌	2	0	2	件	54.881	109.762	
49			T2-MS10-GTR08	80*40mm實心鐵通	热浸锌	2	0	2	件	54.881	109.762	
50			T3-MS10-GTR08	80*40mm實心鐵通	热浸锌	2	0	2	件	54.881	109.762	
51		GS01-AK03	T1-GS01-AK03	400X150X32鋼板	热浸锌	4	0	4	件	15.072	60.288	
52			T2-GS01-AK03	400X150X32鋼板	热浸锌	2	0	2	件	15.072	30.144	

美特鋁質有限公司 MIDI Aluminium Fabricator Ltd.		工程號：	J852	計算：	CJM	日期：	2020/12/30	送呈：	
		地盤名稱：	亞皆老街	核對：		日期：		副本：	
BM編號：		項目類別：	攔河5007,5007A,B層地盤用鐵件（大貨）			修改：		總重量(kg)：	3571.3

序號	修改標示	配件圖號	物料編號	配件名稱	顏色	實用	後備	總數	單位	單件重量	總重量	備註
									件	KG		
53			T3-GS01-AK03	400X150X32鋼板	热浸锌	4	0	4	件	15.072	60.288	
54		GS01-AK04	T1-GS01-AK04	500X150X32鋼板	热浸锌	4	0	4	件	18.840	75.360	
55			T2-GS01-AK04	500X150X32鋼板	热浸锌	2	0	2	件	18.840	37.680	
56			T3-GS01-AK04	500X150X32鋼板	热浸锌	4	0	4	件	18.840	75.360	
57		GS01-AK06	T1-GS01-AK06	400X400X32鋼板	热浸锌	4	0	4	件	24.492	97.968	
58			T2-GS01-AK06	400X400X32鋼板	热浸锌	2	0	2	件	24.492	48.984	
59			T3-GS01-AK06	400X400X32鋼板	热浸锌	4	2	6	件	24.492	146.952	
60		GS01-AK08	T1-GS01-AK08	80X80X8鋼板	热浸锌	16	1	17	件	0.402	6.833	
61			T2-GS01-AK08	80X80X8鋼板	热浸锌	8	1	9	件	0.402	3.617	
62			T3-GS01-AK08	80X80X8鋼板	热浸锌	16	1	17	件	0.402	6.833	
63		GS01-AK09	T1-GS01-AK09	700X150X40鋼板	热浸锌	4		4	件	32.970	131.880	
64			T2-GS01-AK09	700X150X40鋼板	热浸锌	2		2	件	32.970	65.940	
65			T3-GS01-AK09	700X150X40鋼板	热浸锌	4		4	件	32.970	131.880	
							總計	205	件		3571.3	

J852 攔河鐵花分層數量表（T1)

	5001					5001B					5002A				5002B				
	51-GJ-J08	51-GJ-J09-1	51-GJ-J09-2	51-GJ-J10-1	51-GJ-J10-2	51B-GJ-J01	51B-GJ-J02-1	51B-GJ-J02-2	51B-GJ-J03-1	51B-GJ-J03-2	52A-GJ-J11	52A-GJ-J12	52A-GJ-J13	52A-GJ-J14	52B-GJ-J04	52A-GJ-J05	52A-GJ-J06	52A-GJ-J07	每層數量
23F						1	1	1	1	1									5
22F						1	1	1	1	1									5
21F						1	1	1	1	1					4	2	6	2	19
20F						1	1	1	1	1					4	2	6	2	19
19F						1	1	1	1	1					4	2	6	2	19
18F						1	1	1	1	1					4	2	6	2	19
17F						1	1	1	1	1					4	2	6	2	19
16F						1	1	1	1	1					4	2	6	2	19
15F						1	1	1	1	1					4	2	6	2	19
12F						1	1	1	1	1					4	2	6	2	19
11F						1	1	1	1	1					4	2	6	2	19
10F						1	1	1	1	1					4	2	6	2	19
9F						1	1	1	1	1					4	2	6	2	19
8F						1	1	1	1	1					4	2	6	2	19
7F						1	1	1	1	1					4	2	6	2	19
6F						1	1	1	1	1					4	2	6	2	19
5F						1	1	1	1	1					4	2	6	2	19
3F						1	1	1	1	1					4	2	6	2	19
2F						1	1	1	1	1					4	2	6	2	19
1F	1	1	1	1	1						4	2	6	2					19

352

J852 攔河鐵花分層數量表（T2)

	5001					5001B					5002A				5002B				
	51-GJ-J08	51-GJ-J09-1	51-GJ-J09-2	51-GJ-J10-1	51-GJ-J10-2	51B-GJ-J01	51B-GJ-J02-1	51B-GJ-J02-2	51B-GJ-J03-1	51B-GJ-J03-2	52A-GJ-J11	52A-GJ-J12	52A-GJ-J13	52A-GJ-J14	52B-GJ-J04	52A-GJ-J05	52A-GJ-J06	52A-GJ-J07	每層數量
23F						1	1	1	1	1									5
22F						1	1	1	1	1					4	2	6	2	19
21F						1	1	1	1	1					4	2	6	2	19
20F						1	1	1	1	1					4	2	6	2	19
19F						1	1	1	1	1					4	2	6	2	19
18F						1	1	1	1	1					4	2	6	2	19
17F						1	1	1	1	1					4	2	6	2	19
16F						1	1	1	1	1					4	2	6	2	19
15F						1	1	1	1	1					4	2	6	2	19
12F						1	1	1	1	1					4	2	6	2	19
11F						1	1	1	1	1					4	2	6	2	19
10F						1	1	1	1	1					4	2	6	2	19
9F						1	1	1	1	1					4	2	6	2	19
8F						1	1	1	1	1					4	2	6	2	19
7F						1	1	1	1	1					4	2	6	2	19
6F						1	1	1	1	1					4	2	6	2	19
5F						1	1	1	1	1					4	2	6	2	19
3F						1	1	1	1	1					4	2	6	2	19
2F						1	1	1	1	1					4	2	6	2	19
1F	1	1	1	1	1						4	2	6	2					19

366

J852 攔河鐵花分層數量表（T3)

	5001A					5001B					5002/5002A				5002B				
	51-GJ-J08	51-GJ-J09-1	51-GJ-J09-2	51-GJ-J10-1	51-GJ-J10-2	51B-GJ-J01	51B-GJ-J02-1	51B-GJ-J02-2	51B-GJ-J03-1	51B-GJ-J03-2	52A-GJ-J11	52A-GJ-J12	52A-GJ-J13	52A-GJ-J14	52B-GJ-J04	52A-GJ-J05	52A-GJ-J06	52A-GJ-J07	每層數量
23F						1	1	1	1	1									5
22F						1	1	1	1	1									5
21F						1	1	1	1	1					4	2	6	2	19
20F						1	1	1	1	1					4	2	6	2	19
19F						1	1	1	1	1					4	2	6	2	19
18F						1	1	1	1	1					4	2	6	2	19
17F						1	1	1	1	1					4	2	6	2	19
16F						1	1	1	1	1					4	2	6	2	19
15F						1	1	1	1	1					4	2	6	2	19
12F						1	1	1	1	1					4	2	6	2	19
11F						1	1	1	1	1					4	2	6	2	19
10F						1	1	1	1	1					4	2	6	2	19
9F						1	1	1	1	1					4	2	6	2	19
8F						1	1	1	1	1					4	2	6	2	19
7F						1	1	1	1	1					4	2	6	2	19
6F						1	1	1	1	1					4	2	6	2	19
5F						1	1	1	1	1					4	2	6	2	19
3F						1	1	1	1	1					4	2	6	2	19
2F						1	1	1	1	1					4	2	6	2	19
1F	1	1	1	1	1						4	2	6	2					19

352

J852 擱河鋼件分層數量表（T1）

	5001								5001B							5002A						5002B							5003						5003B					
	51-MS04-GMU01	51-MS04-GMU02	51-MS04-GTR01	51-MS04-GTR02	51-MS04-GTR03	51-MS04-GTR04	51-MS04-GTR05	51-MS04-GTR06	51B-MS01-GMU01	51B-MS01-GMU02	51B-MS01-GTR01	51B-MS01-GTR02	51B-MS01-GTR03	51B-MS01-GTR04	51B-MS01-GTR05	51B-MS01-GTR06	52A-MS05-GMU01-1	52A-MS05-GMU02	52A-MS05-GTR01	52A-MS05-GTR02	52A-MS05-GTR03	52A-MS05-GTR04	52B-MS02-GM01	52B-MS02-GMU02	52B-MS02-GTR01	52B-MS02-GTR02	52B-MS02-GTR03	52B-MS02-GTR04	53-MS07-GMU01	53-MS07-GMU02	53-MS07-GTR01	53-MS03-GTR02	53-MS07-GTR03	53-MS07-GTR04	53B-MS03-GMU01	53B-MS03-GMU02	53B-MS03-GTR01	53B-MS03-GTR02	53B-MS03-GTR03	53B-MS03-GTR04	每層數量
23F									2	2	1	1	1	1	1	1																			2	1	1	1	1	1	39
22F									2	2	1	1	1	1	1	1																			2	1	1	1	1	1	47
21F									2	2	1	1	1	1	1	1							4	4	4	4	2	2							2	1	1	1	1	1	63
20F									2	2	1	1	1	1	1	1							4	4	4	4	2	2							2	1	1	1	1	1	63
19F									2	2	1	1	1	1	1	1							4	4	4	4	2	2							2	1	1	1	1	1	63
18F									2	2	1	1	1	1	1	1							4	4	4	4	2	2							2	1	1	1	1	1	63
17F									2	2	1	1	1	1	1	1							4	4	4	4	2	2							2	1	1	1	1	1	63
16F									2	2	1	1	1	1	1	1							4	4	4	4	2	2							2	1	1	1	1	1	63
15F									2	2	1	1	1	1	1	1							4	4	4	4	2	2							2	1	1	1	1	1	63
12F									2	2	1	1	1	1	1	1							4	4	4	4	2	2							2	1	1	1	1	1	63
11F									2	2	1	1	1	1	1	1							4	4	4	4	2	2							2	1	1	1	1	1	63
10F									2	2	1	1	1	1	1	1							4	4	4	4	2	2							2	1	1	1	1	1	63
9F									2	2	1	1	1	1	1	1							4	4	4	4	2	2							2	1	1	1	1	1	63
8F									2	2	1	1	1	1	1	1							4	4	4	4	2	2							2	1	1	1	1	1	63
7F									2	2	1	1	1	1	1	1							4	4	4	4	2	2							2	1	1	1	1	1	63
6F									2	2	1	1	1	1	1	1							4	4	4	4	2	2							2	1	1	1	1	1	63
5F									2	2	1	1	1	1	1	1							4	4	4	4	2	2							2	1	1	1	1	1	63
3F									2	2	1	1	1	1	1	1							4	4	4	4	2	2							2	1	1	1	1	1	63
2F									2	2	1	1	1	1	1	1							4	4	4	4	2	2							2	1	1	1	1	1	63
1F	2	2	1	1	1	1	1	1									4	4	4	4	2	2							2	1	1	1	1	1							63
																																								1220

	5003B					5004B							5005B							5006B							5007B																											5008		5009A			
	53B-MS03-GMU01	53B-MS03-GMU02	53B-MS03-GTR01	53B-MS03-GTR02	53B-MS03-GTR03	53B-MS03-GTR04	54B-MS08-GMU01	54B-MS08-GMU02	54B-MS08-GMU03	54B-MS08-GTR01	54B-MS08-GTR02（02-07）	54B-MS08-GTR03（08-10）	54B-MS08-GTR04（11）	54B-MS08-GTR05（12-17）	54B-MS08-GTR06（18-20）	55B-MS09-GMU01	55B-MS09-GMU02	55B-MS09-GMU03	55B-MS09-GTR01	55B-MS09-GTR02（02-07）	55B-MS09-GTR03	55B-MS09-GTR04（11）	55B-MS09-GTR05（12-17）	55B-MS09-GTR06	56B-MS06-GMU01	56B-MS06-GMU02	56B-MS06-GMU03	56B-MS06-GTR01	56B-MS06-GTR02（01-06）	56B-MS06-GTR03（01-07）	56B-MS06-GTR04	56B-MS06-GTR05（01-06）	56B-MS06-GTR06（01-03）	57B-MS10-GMU01	57B-MS10-GMU02	57B-MS10-GMU03	57B-MS10-GMU04	57B-MS10-GTR01	57B-MS10-GTR02（1~4）	57B-MS10-GTR03	57B-MS10-GTR04	57B-MS10-GTR05（1~4）	57B-MS10-GTR06	57B-MS10-GTR07	57B-MS10-GTR08	58-MS11-GMU01	58-MS11-GTR01	58-MS11-GTR02	59A-MS14-GMU01	59A-MS14-GTR01	59A-MS14-GTR02	每層數量
23F	2	1	1	1	1	1																																															39
22F	2	1	1	1	1	1																																														47
21F	2	1	1	1	1	1										4	2	4	2	6		2	6																															63
20F	2	1	1	1	1	1										4	2	4	2	6		2	6																															63
19F	2	1	1	1	1	1																			4	2	4	2	6		2	6																					63
18F	2	1	1	1	1	1																			4	2	4	2	6		2	6																					63
17F	2	1	1	1	1	1																			4	2	4	2	6		2	6																					63
16F	2	1	1	1	1	1																			4	2	4	2	6		2	6																					63
15F	2	1	1	1	1	1																			4	2	4	2	6		2	6																					63
12F	2	1	1	1	1	1																			4	2	4	2	6		2	6																					63
11F	2	1	1	1	1	1																			4	2	4	2	6		2	6																					63
10F	2	1	1	1	1	1																			4	2	4	2	6		2	6																					63
9F	2	1	1	1	1	1																			4	2	4	2	6		2	6																					63
8F	2	1	1	1	1	1																			4	2	4	2	6		2	6																					63
7F	2	1	1	1	1	1																			4	2	4	2	6		2	6																					63
6F	2	1	1	1	1	1																			4	2	4	2	6		2	6																					63
5F	2	1	1	1	1	1																			4	2	4	2	6		2	6																					63
3F	2	1	1	1	1	1																			4	2	4	2	6		2	6																					63
2F	2	1	1	1	1	1										4	2	4	2	6		2	6																															63
1F							4	2	4	2	6		2	6																																									63
																																																						1220

T2

J852 攜河鋼件分層數量表（T2）


| | 5001 | | | | | | | | 5001B | | | | | | | | 5002A | | | | | | 5002B | | | | | | 5003 | | | | | | 5003B | | | | | | 5004 | | | | | | | | 5005 | | | | | | | | 5006 | | | | | | | | 5007 | | | | | | | | | 5010 | | | | | | 5010A | | | | | | | | | | |
|---|---|---

T3

J852 擴河鋼件分層數量表（T3）


| | 5001A | | | | | | | | 5001B | | | | | | | | 5002/5002A | | | | | | 5002B | | | | | | 5003A | | | | | | 5003B | | | | | | 5004A | | | | | | | 5005A | | | | | | | 5006A | | | | | | | | 5007A | | | | | | | | | | 5008A | | 5009 | | | |
|---|---|---

T:\Jobs\J-852\2 Drawing & CAL\Shop Drawings\2) GLASS & METAL BALUSTRADES\SD 4\JAN2021\SD-GD-3003 PLAN(1F).dwg, SD-GB-3003

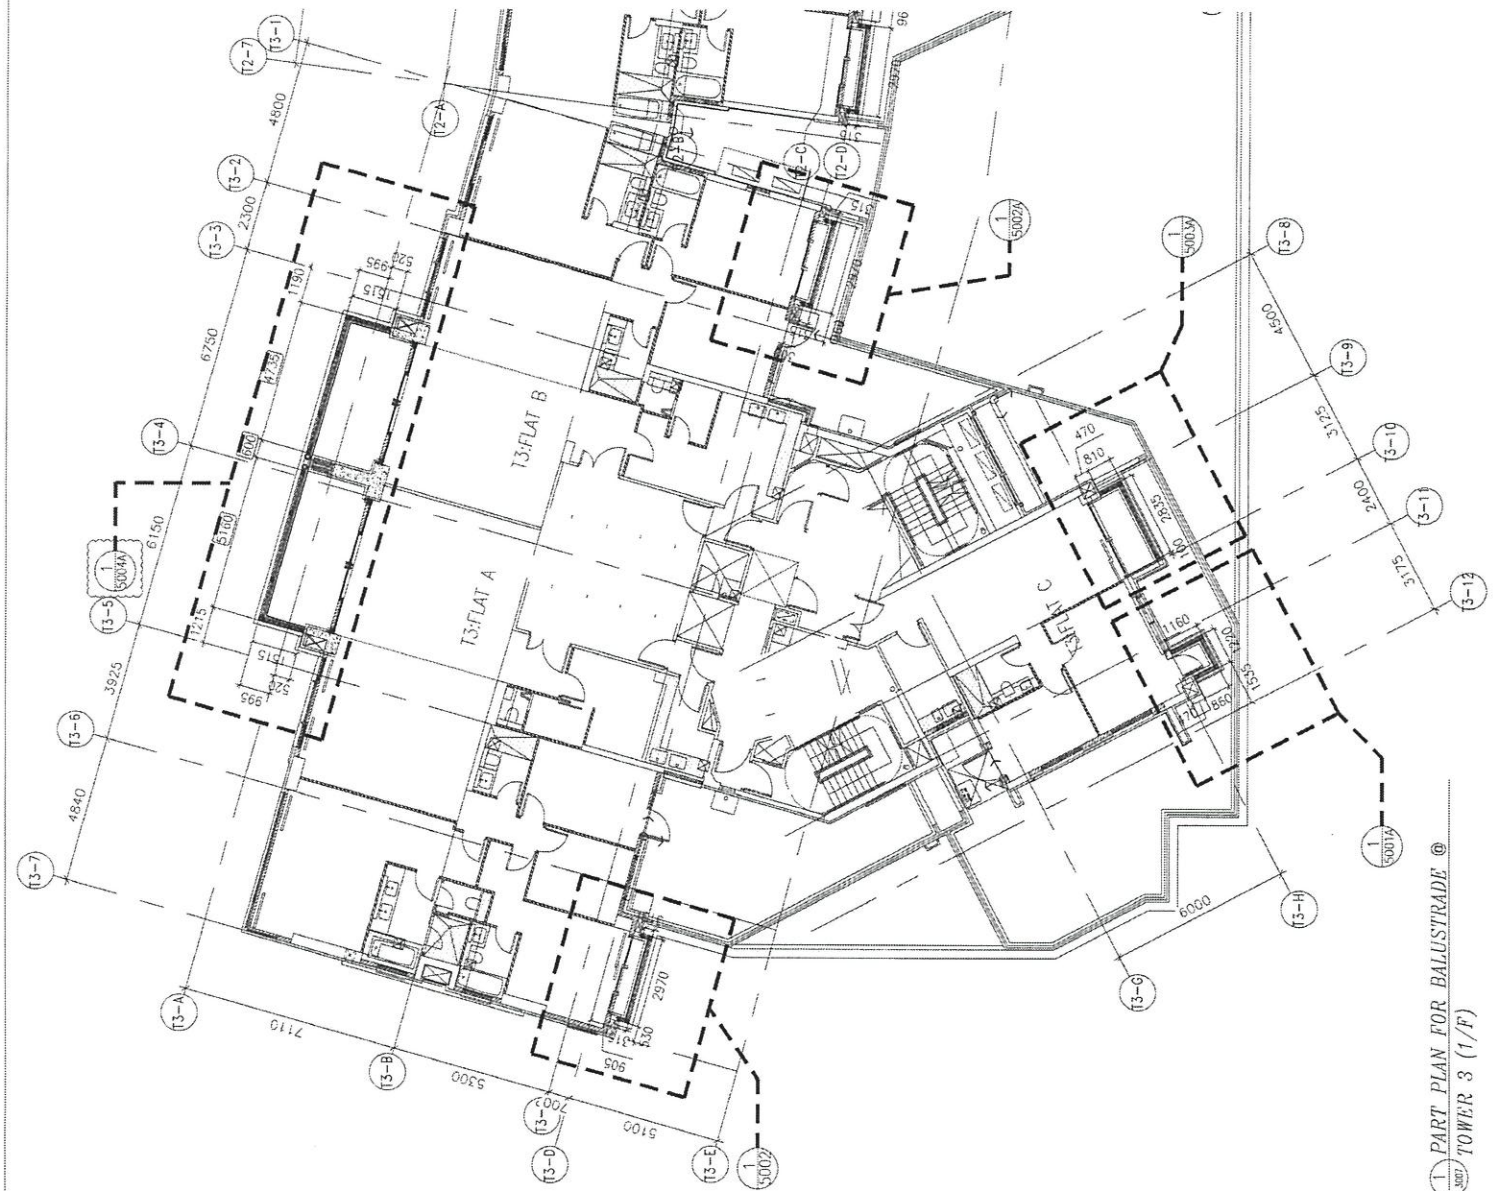


1 PART PLAN FOR BALUSTRADE @ TOWER 3 (1/F)
1500/


1/F KEY PLAN

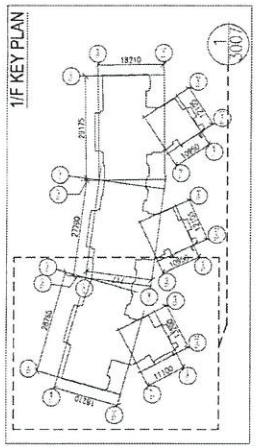
1500/
19710
21375
2700
2700
2700

T:\Jobs\J-852\2 Drawing & CAL\Shop Drawings\2) GLASS & METAL BALUSTRADES\Sth SD 4JAN2021\SD-GD-3003 PLAN(1f).dwg, SD-GB-3033

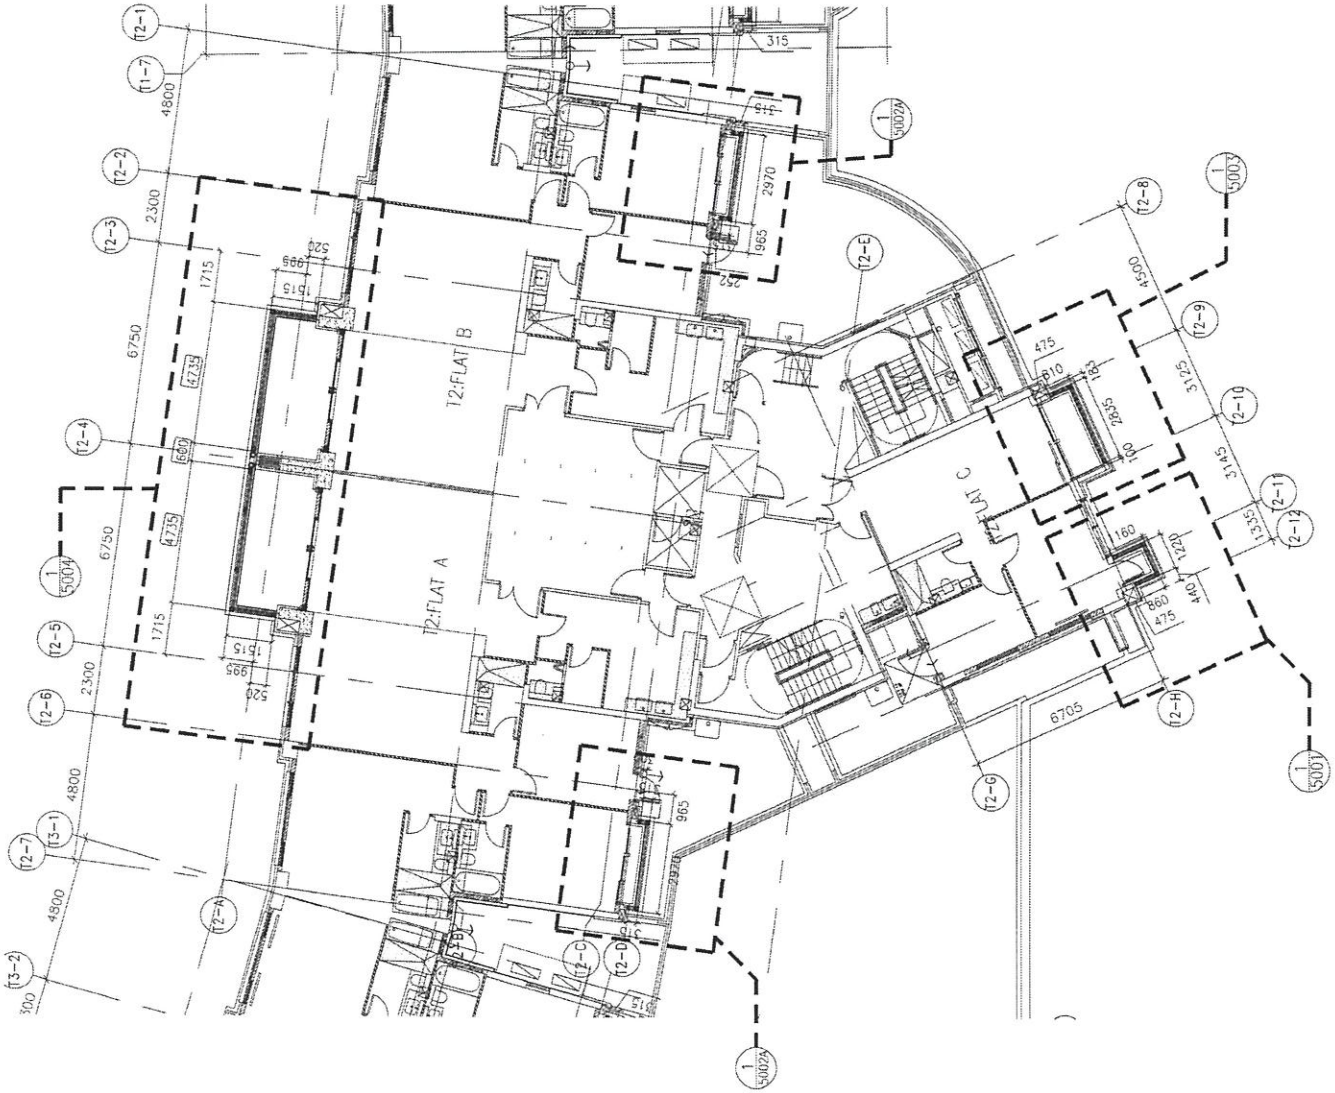

1/F KEY PLAN

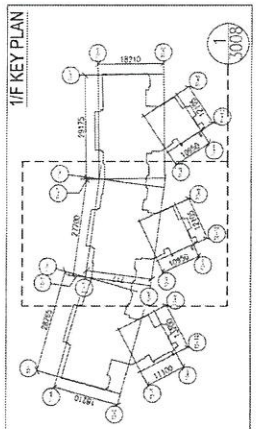

1 / 3008 PART PLAN FOR BALUSTRADE @ TOWER 2 (1/F)

B.D. REF :

CLIENT :

ARCHITECT : AGC DESIGN LTD

MAIN CONTRACTOR : Gammon

STRUCTURAL ENGINEER : ARUP

FACADE CONSULTANT: MEINHARDT

NOTE :
1. ALL DIMENSIONS ARE IN mm.
2. ALL ELEVATIONS ARE VIEWED FROM OUTSIDE.
3. ALL DIMENSIONS TO BE VERIFIED ON SITE BEFORE FABRICATION.

LEGEND :
- X1 — DETAIL MARK NO.
- XC01 — REFER SHEET NO.
1. F.F.L. --FINISHED FLOOR LEVEL
2. S.F.L. --STRUCTURAL FLOOR LEVEL
3. /R --REVERSED DETAIL

NO.	DATE	REVISED	BY

JOB NO. : J-852

PROJECT :
PROPOSED RESIDENTIAL DEVELOPMENT AT 139 - 147 ARGYLE STREET, NKIL 6005, 6035 R.P., 6036 R.P., 6037 R.P. & 6038 R.P.


TITLE :
GLASS BALUSTRADE OF BAL. & U.P. LAYOUT PLAN AT T2:1/F

DATE : 28-NOV-19	SCALE : 1:50
DRAWN BY : CF	CHECKED BY : DW


美特鋁製有限公司
MIDI ALUMINIUM FABRICATOR LTD.
Units 6-8, Sunray Industrial Centre, 1/F
610 Cha Kwo Ling Road, Kowloon
Tel:23480211-4 Fax:(852)27727666

DWG NO. : J852-SD-GB-3008 | REV. : D

T:\Jobs\J-852\2 Drawing & CAL\Shop Drawings\2) GLASS & METAL BALUSTRADE\SD 4\AN2021\SD-GD-3003 PLAN(F).dwg, SD-GB-3003

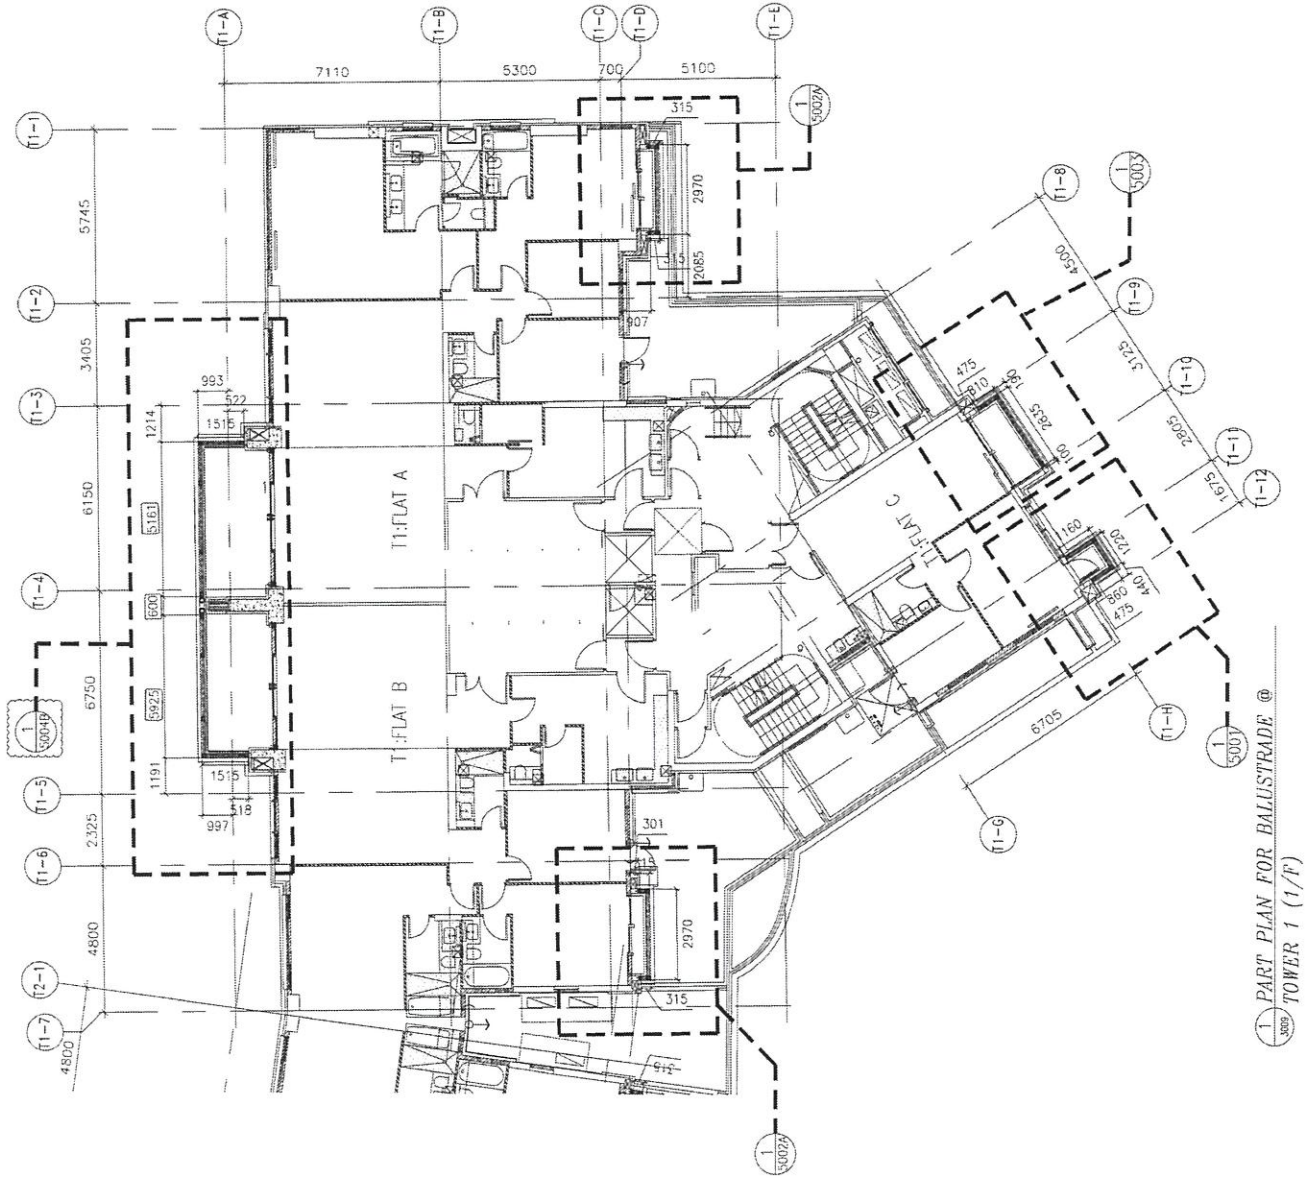

1 / 3009 PART PLAN FOR BALUSTRADE @ TOWER 1 (1/F)

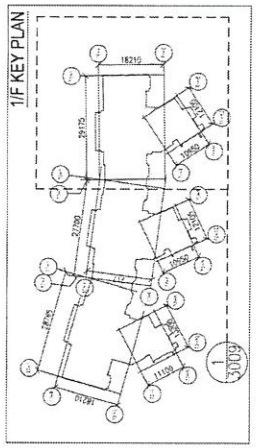
1/F KEY PLAN
16210
29175
2780

1 / 3010 *PART PLAN FOR BALUSTRADE @ TOWER 3 (2/F,20/F,21/F)*

KEY PLAN

2/F, 20/F, 21/F

LEVEL-A (FOR INFROMATION ONLY)	
2/f	S.F.L= +35.09
20/F	S.F.L= +86.54
21/F	S.F.L= +89.77

NOTE :
1. ALL DIMENSIONS ARE IN mm.
2. ALL ELEVATIONS ARE VERIFIED FROM OUTSIDE.
3. ALL DIMENSIONS TO BE VERIFIED ON SITE BEFORE FABRICATION.

LEGEND :
- X1 / 4000 — DETAIL MARK NO. / REFER SHEET NO.
1. F.F.L --FINISHED FLOOR LEVEL
2. S.F.L --STRUCTURAL FLOOR LEVEL
3. (78) --REVERSED DETAIL

STRUCTURAL ENGINEER : ARUP
FACADE CONSULTANT : MEINHARDT
Gammon
ARCHITECT : AGC DESIGN LTD
MAIN CONTRACTOR :
CLIENT :
B.D. REF :


NO.	DATE	REMARKS	BY

JOB NO : J-852
PROJECT : PROPOSED RESIDENTIAL DEVELOPMENT AT 139 - 147 ARGYLE STREET, NKIL 6005, 6035 R.P., 6036 R.P., 6037 R.P. & 6038 R.P.
TITLE : GLASS BALUSTRADE OF BAL & U.P. LAYOUT PLAN T3: 2/F,20/F,21/F
DATE : 28-NOV-19 | SCALE : 1:80
DRAWN BY : CF | CHECKED BY : DW
DWG NO. : J852-SD-GB-3010 | REV. : D

美特鋁製有限公司 MIDI ALUMINIUM FABRICATOR LTD.
Tel:23482211-4 Fax:(852)27277666


T:\Jobs\J-852\2 Drawing & CAL\Shop Drawings\2) GLASS & METAL BALUSTRADES\5th SD-4\JAN\20211\SD-GD-3004 PLAN\2-20-21F).dwg, SD-GB-3004

T:\Jobs\J-852\2 Drawing & CAD\Shop Drawings\2) GLASS & METAL BALUSTRADES\SD 4\AN2021\SD-GD-3004 PLAN\2-20-21F.dwg, SD-GB-3004

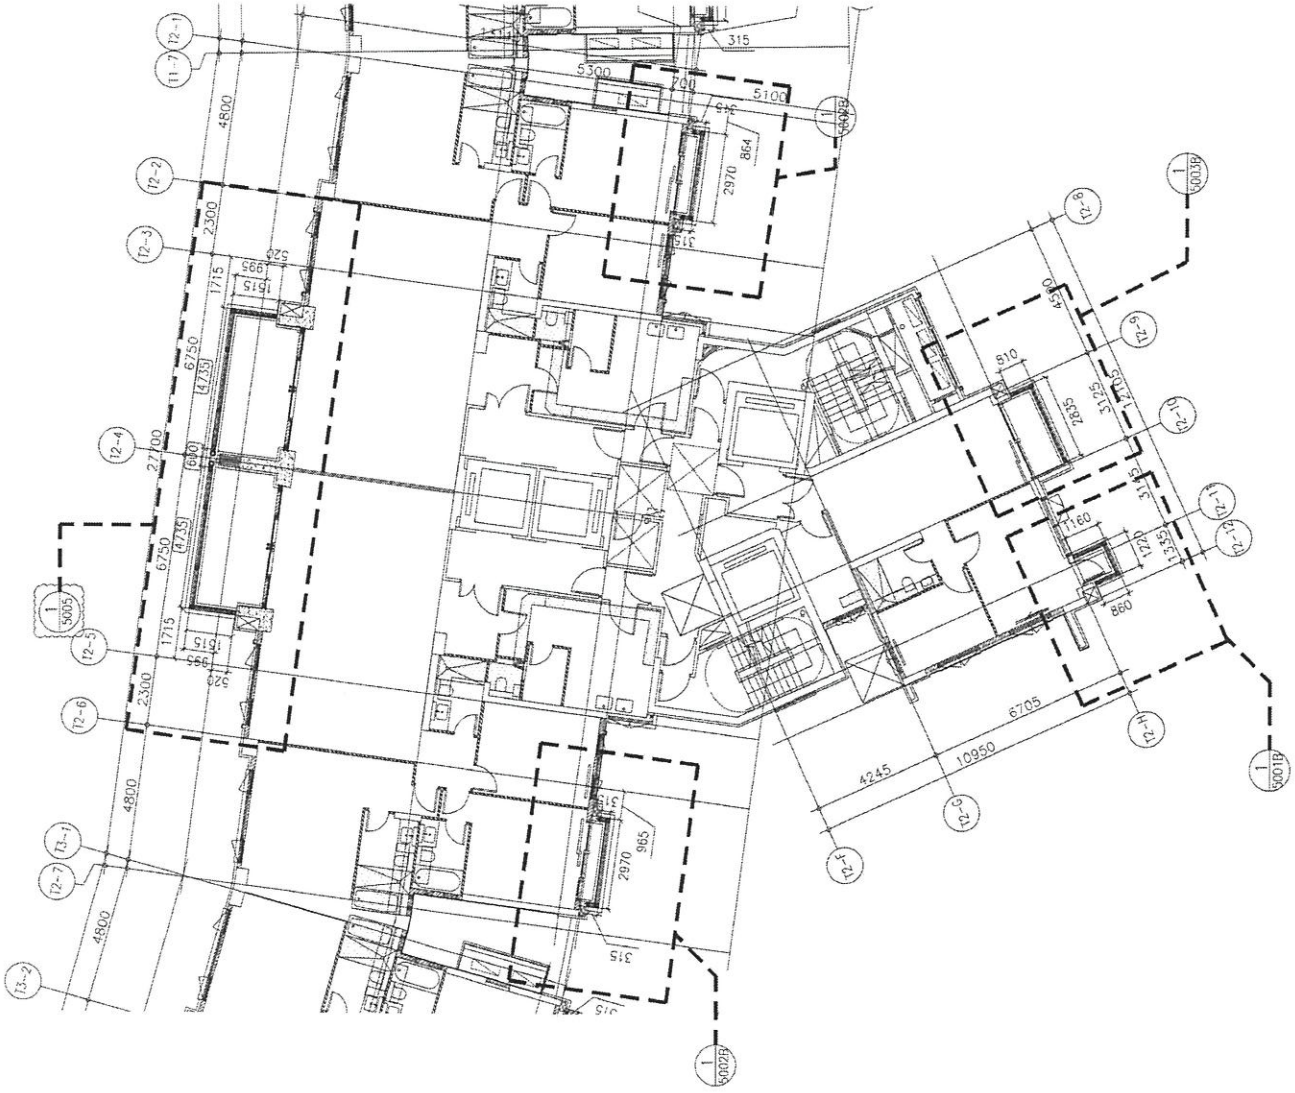

1 / 3011 PART PLAN FOR BALUSTRADE @ TOWER 2 (2/F,20/F,21/F)

KEY PLAN

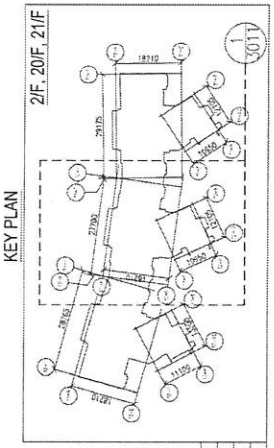

LEVEL-4 (FOR INFORMATION ONLY)

2/F	S.F.L.= +35.09
20/F	S.F.L.= +86.54
21/F	S.F.L.= +89.77

B.D. REF :

CLIENT :

ARCHITECT : AGC DESIGN LTD

MAIN CONTRACTOR : Gammon

STRUCTURAL ENGINEER : ARUP

FACADE CONSULTANT: MEINHARDT

NOTE :
1. ALL DIMENSIONS ARE IN mm.
2. ALL ELEVATIONS ARE VIEWED FROM OUTSIDE.
3. ALL DIMENSIONS TO BE VERIFIED ON SITE BEFORE FABRICATION.

LEGEND :
- X1 / X001 — DETAIL MARK NO. / REFER SHEET NO.
1. F.F.L. — FINISHED FLOOR LEVEL
2. S.F.L. — STRUCTURAL FLOOR LEVEL
3. /R — REVERSED DETAIL

NO.	DATE	REVISED	BY

JOB NO. : J-852

PROJECT :
PROPOSED RESIDENTIAL DEVELOPMENT
AT 139 - 147 ARGYLE STREET,
NKIL 6005, 6035 R.P., 6036 R.P.,
6037 R.P. & 6038 R.P.


TITLE :
GLASS BALUSTRADE OF BAL. & U.P.
LAYOUT PLAN
T2: 2/F,20/F,21/F

DATE : 28-NOV-19 | SCALE : 1:80

DRAWN BY : CF | CHECKED BY : DW

美特鋁製有限公司
MIDI ALUMINIUM FABRICATOR LTD.
Units 6-8, Sunray Industrial Centre, 1/F
610 Cha Kwo Ling Road, Kowloon
Tel:23489211-4 Fax:(852)27727665


DWG NO. : J852-SD-GB-3011 | REV. : D

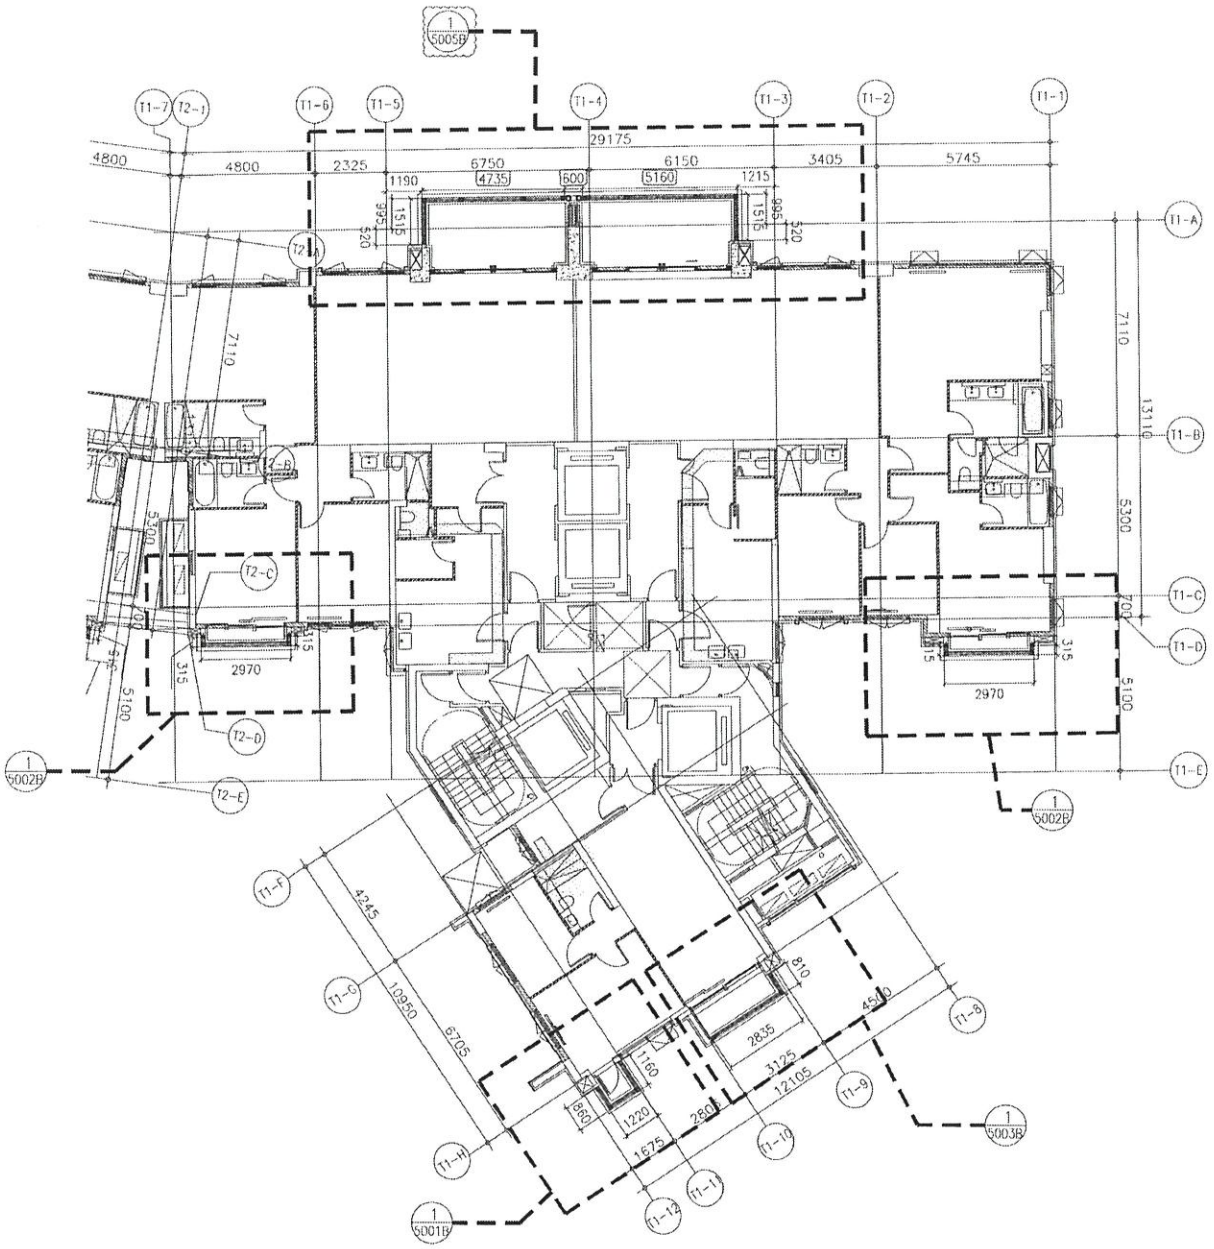

1/3012 *PART PLAN FOR BALUSTRADE @ TOWER 1 (2/F,20/F,21/F)*

KEY PLAN

2/F, 20/F, 21/F

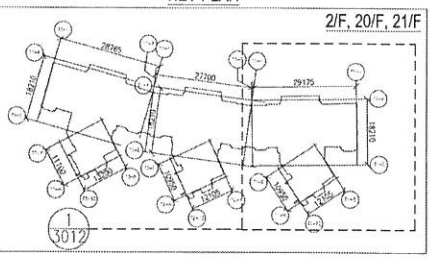

LEVEL-A (FOR INFROMATION ONLY)	
2/F	S.F.L= +38.09
20/F	S.F.L= +86.54
21/F	S.F.L= +89.77

NOTE:
1. ALL DIMENSIONS ARE IN mm.
2. ALL ELEVATIONS ARE VIEWED FROM OUTSIDE.
3. ALL DIMENSIONS TO BE VERIFIED ON SITE BEFORE FABRICATION.

LEGEND:
- X1 (1/3012) — DETAIL MARK NO. / REFER SHEET NO.
- F.F.L. — FINISHED FLOOR LEVEL
- S.F.L. — STRUCTURAL FLOOR LEVEL
- R — REVISED DETAIL

NO.	DATE	REVISED	BY

JOB NO. : J-852

PROJECT : PROPOSED RESIDENTIAL DEVELOPMENT AT 139 - 147 ARGYLE STREET, NKIL 6005, 6035 R.P., 6036 R.P., 6037 R.P. & 6038 R.P.

TITLE : GLASS BALUSTRADE OF BAL & U.P. LAYOUT PLAN T1: 2/F,20/F,21/F

DATE : 28-NOV-19 | SCALE : 1:80

DRAWN BY : CF | CHECKED BY : DW

DWG NO. : J852-SD-GB-3012 | REV : D

MIDI ALUMINIUM FABRICATION LTD.
Tel:23452211-4 Fax:(852)27272566

STRUCTURAL ENGINEER : ARUP

FACADE CONSULTANT : MEINHARDT

MAIN CONTRACTOR : Gammon


ARCHITECT : AGC DESIGN LTD

CLIENT :

B.D. REF :


T:\Jobs\J-852\2 Drawing & CAL\Shop Drawings\2) GLASS & METAL BALUSTRADES\Sh SD 4\AN20211SD-GD-3004 PLAN(2-20-21F).dwg SD-GB-3004

T:\Jobs\J-852\2 Drawing & CAD\Shop Drawings\2) GLASS & METAL BALUSTRADES\Sh SD 4JAN2021\SD-GD-3005 PLAN\T3-19F.dwg, SD-GB-3005

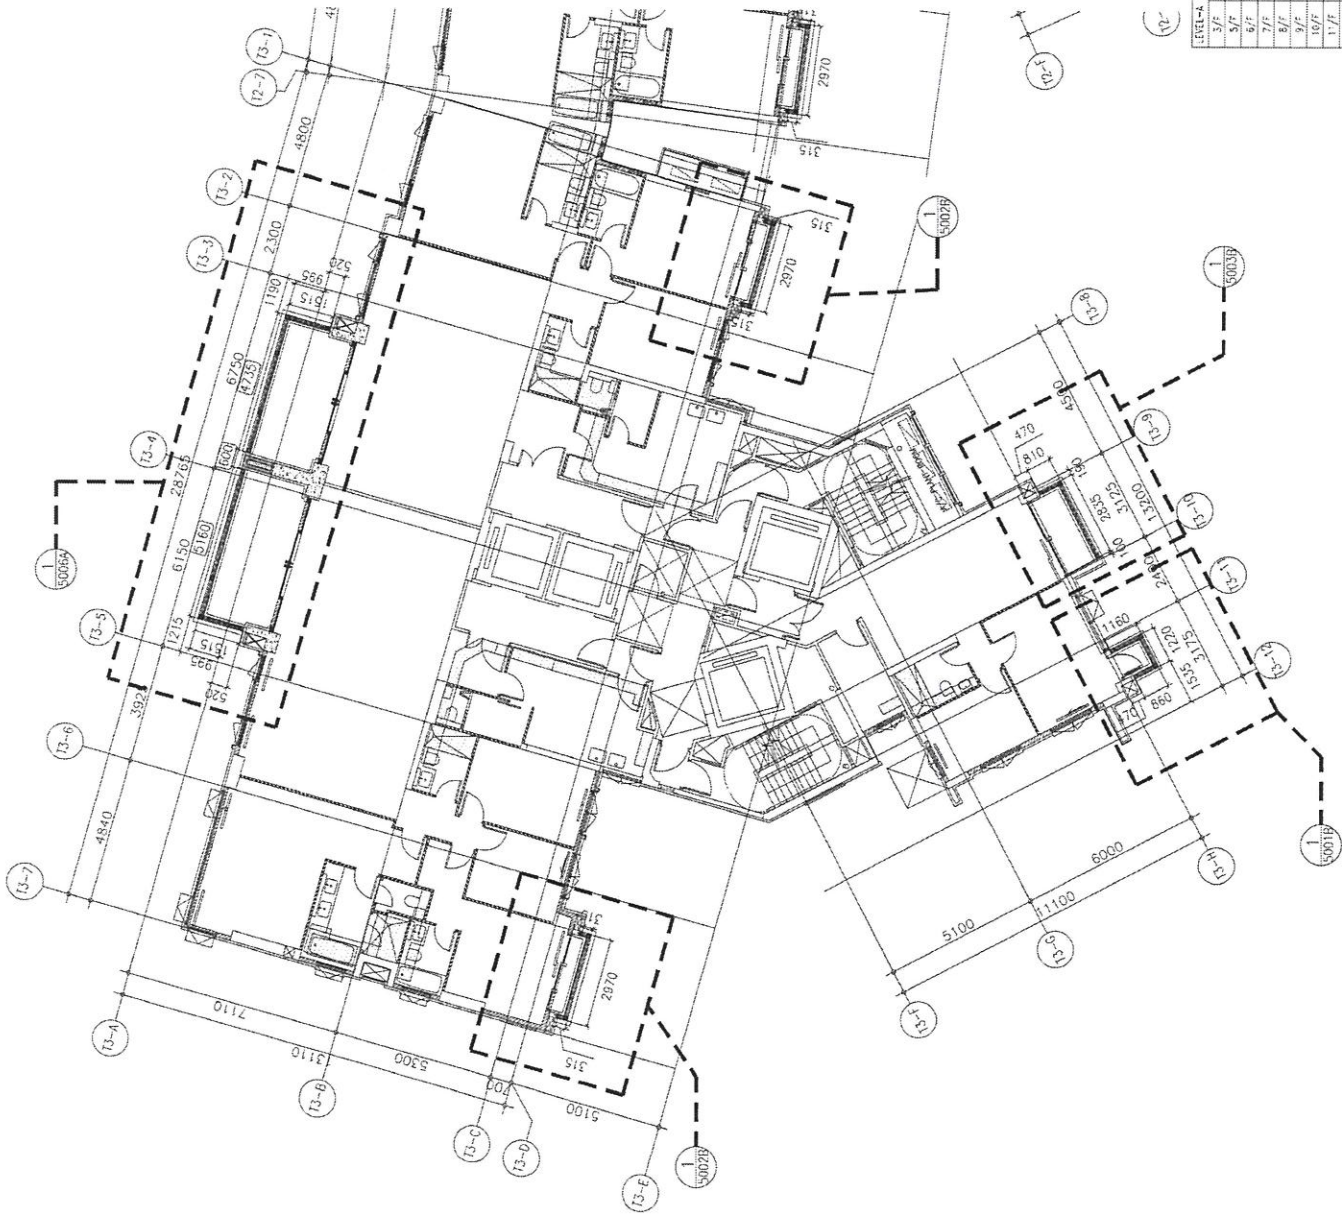

LEVEL-A (FOR INFORMATION ONLY)	
3/F	S.F.L= +41.32
4/F	S.F.L= +44.55
5/F	S.F.L= +47.78
7/F	S.F.L= +51.01
8/F	S.F.L= +54.24
9/F	S.F.L= +57.47
10/F	S.F.L= +60.70
11/F	S.F.L= +63.93
12/F	S.F.L= +67.16
15/F	S.F.L= +70.39
16/F	S.F.L= +73.62
17/F	S.F.L= +76.85
18/F	S.F.L= +80.08
19/F	S.F.L= +83.31

KEY PLAN

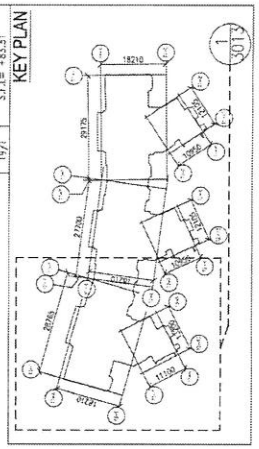

1 / 3013 PART PLAN FOR BALUSTRADE @ TOWER 3 (3/F-19/F TYP. FLOOR) OMIT 4/F,13/F,14/F

B.D. REF :

CLIENT :

ARCHITECT :
AGC DESIGN LTD

MAIN CONTRACTOR :
Gammon

STRUCTURAL ENGINEER :
ARUP

FACADE CONSULTANT:
MEINHARDT

NOTE :-
1. ALL DIMENSIONS ARE IN mm.
2. ALL ELEVATIONS ARE VIEWED FROM OUTSIDE.
3. ALL DIMENSIONS TO BE VERIFIED ON SITE BEFORE FABRICATION.

LEGEND :-
- X1 / X001 — DETAIL MARK NO. / REFER SHEET NO.
1. F.F.L. --FINISHED FLOOR LEVEL
2. S.F.L. --STRUCTURAL FLOOR LEVEL
3. (7/8) --REVERSED DETAIL

NO.	DATE	REVISED	BY

JOB NO. : J-852

PROJECT :
PROPOSED RESIDENTIAL DEVELOPMENT
AT 139 - 147 ARGYLE STREET,
NKIL 6005, 6035 R.P., 6036 R.P.,
6037 R.P. & 6038 R.P.


TITLE :
GLASS BALUSTRADE OF BAL. & U.P.
LAYOUT PLAN AT
T3 (3/F-19/F TYP. FLOOR)

DATE : 26-NOV-19	SCALE : 1:80
DRAWN BY : CF	CHECKED BY : DW

美特鋁製有限公司
MIDI ALUMINIUM FABRICATOR LTD.
Units 6-8, Sunray Industrial Centre, 1/F
610 Cha Kwo Ling Road, Kowloon
Tel:23489211-4 Fax:(852)27727666

DWG NO. : J852-SD-GB-3013 | REV. : D


T:\Jobs\J-852\2 Drawing & CAL\Shop Drawings\2) GLASS & METAL BALUSTRADES\SIH SD 4JAN2021\SD-GD-3005 PLAN(3-19F).dwg, SD-G8-3005

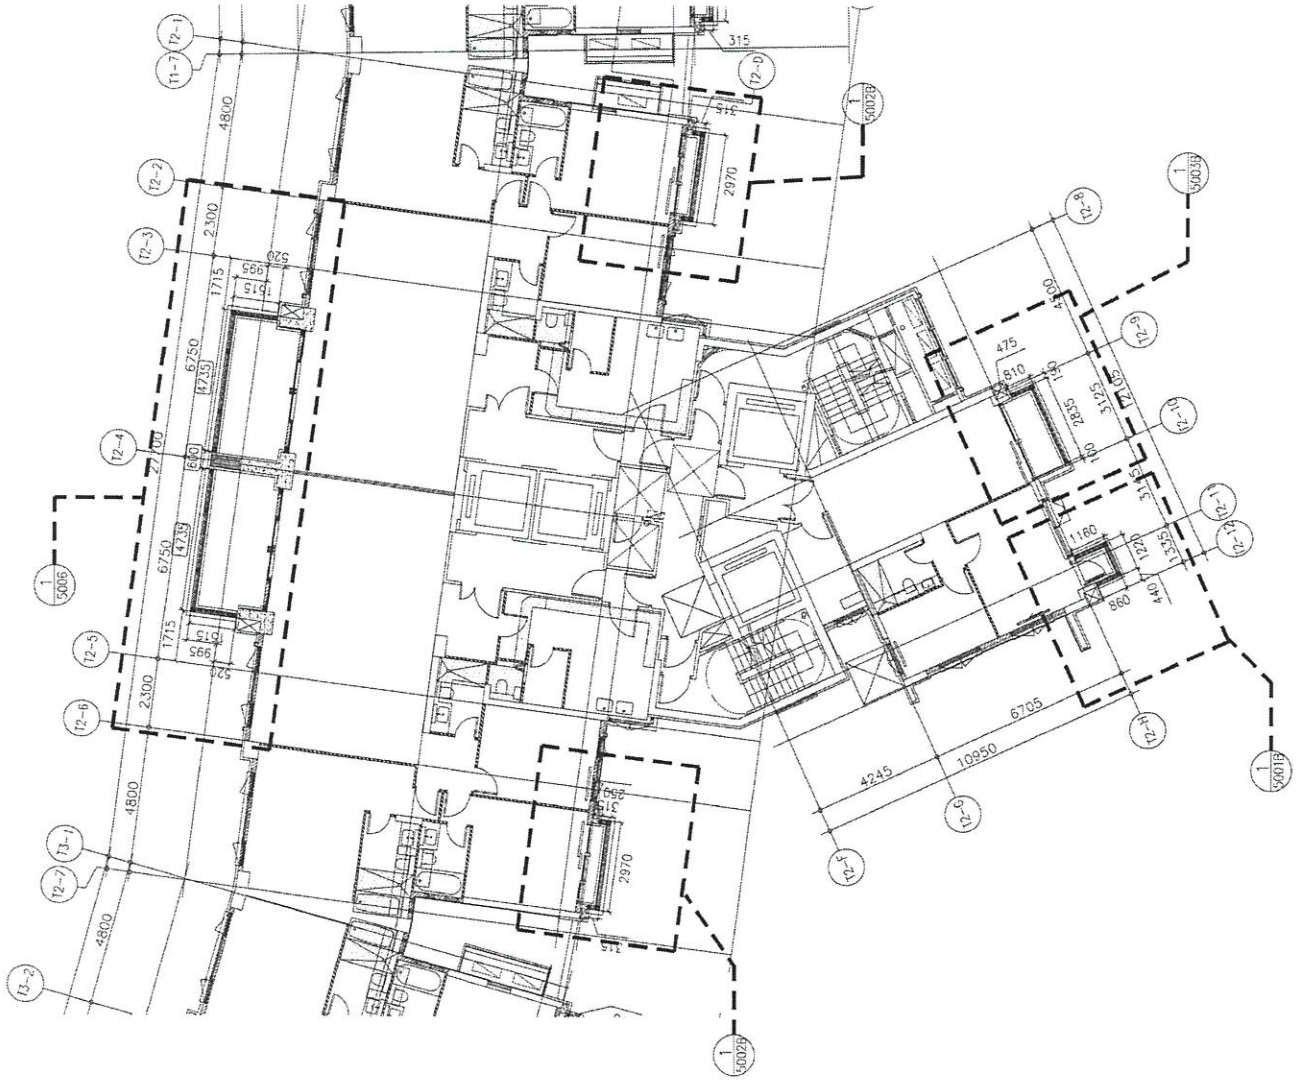

1 / 5014 PART PLAN FOR BALUSTRADE @ TOWER 2 (3/F-19/F TYP. FLOOR) OMIT 4/F,13/F,14/F

LEVEL-A (FOR INFORMATION ONLY)	
3/F	S.F.L= +41.32
5/F	S.F.L= +44.55
6/F	S.F.L= +47.78
7/F	S.F.L= +51.01
8/F	S.F.L= +54.24
9/F	S.F.L= +57.47
10/F	S.F.L= +60.70
11/F	S.F.L= +63.93
12/F	S.F.L= +67.16
15/F	S.F.L= +70.39
16/F	S.F.L= +73.62
17/F	S.F.L= +76.85
18/F	S.F.L= +80.08
19/F	S.F.L= +83.31

KEY PLAN

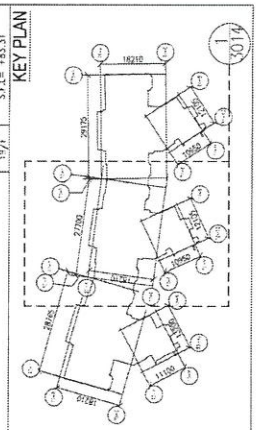

B.D. REF :

CLIENT :

ARCHITECT : AGC DESIGN LTD

MAIN CONTRACTOR : Gammon

STRUCTURAL ENGINEER : ARUP

FACADE CONSULTANT: MEINHARDT

NOTE :
1. ALL DIMENSIONS ARE IN mm.
2. ALL ELEVATIONS ARE VIEWED FROM OUTSIDE.
3. ALL DIMENSIONS TO BE VERIFIED ON SITE BEFORE FABRICATION.

LEGEND :
- X1 / X001 — DETAIL MARK NO. / REFER SHEET NO.
1. F.F.L. --FINISHED FLOOR LEVEL
2. S.F.L. --STRUCTURAL FLOOR LEVEL
3. (R) --REVERSED DETAIL

NO.	DATE	REVISED	BY

JOB NO. : J-852

PROJECT : PROPOSED RESIDENTIAL DEVELOPMENT AT 139 - 147 ARGYLE STREET, NKIL 6005, 6035 R.P., 6036 R.P., 6037 R.P. & 6038 R.P.

TITLE : GLASS BALUSTRADE OF BAL. & U.P. LAYOUT PLAN AT T2 (3/F-19/F TYP. FLOOR)


DATE : 28-NOV-19 | SCALE : 1:80

DRAWN BY : CF | CHECKED BY : DW

美特鋁製有限公司 MIDI ALUMINIUM FABRICATOR LTD.
Units 6-8, Sunray Industrial Centre, 1/F
610 Cha Kwo Ling Road, Kowloon
Tel:23489211-4 Fax:(852)27727666

DWG NO. : J852-SD-G8-3014 | REV. : D


T:\Jobs\J-852\2 Drawing & CAL\Shop Drawings\2) GLASS & METAL BALUSTRADE\SIN SD 4JAN2021\SD-GD-3005 PLAN(1-19F).dwg, SD-GB-3005

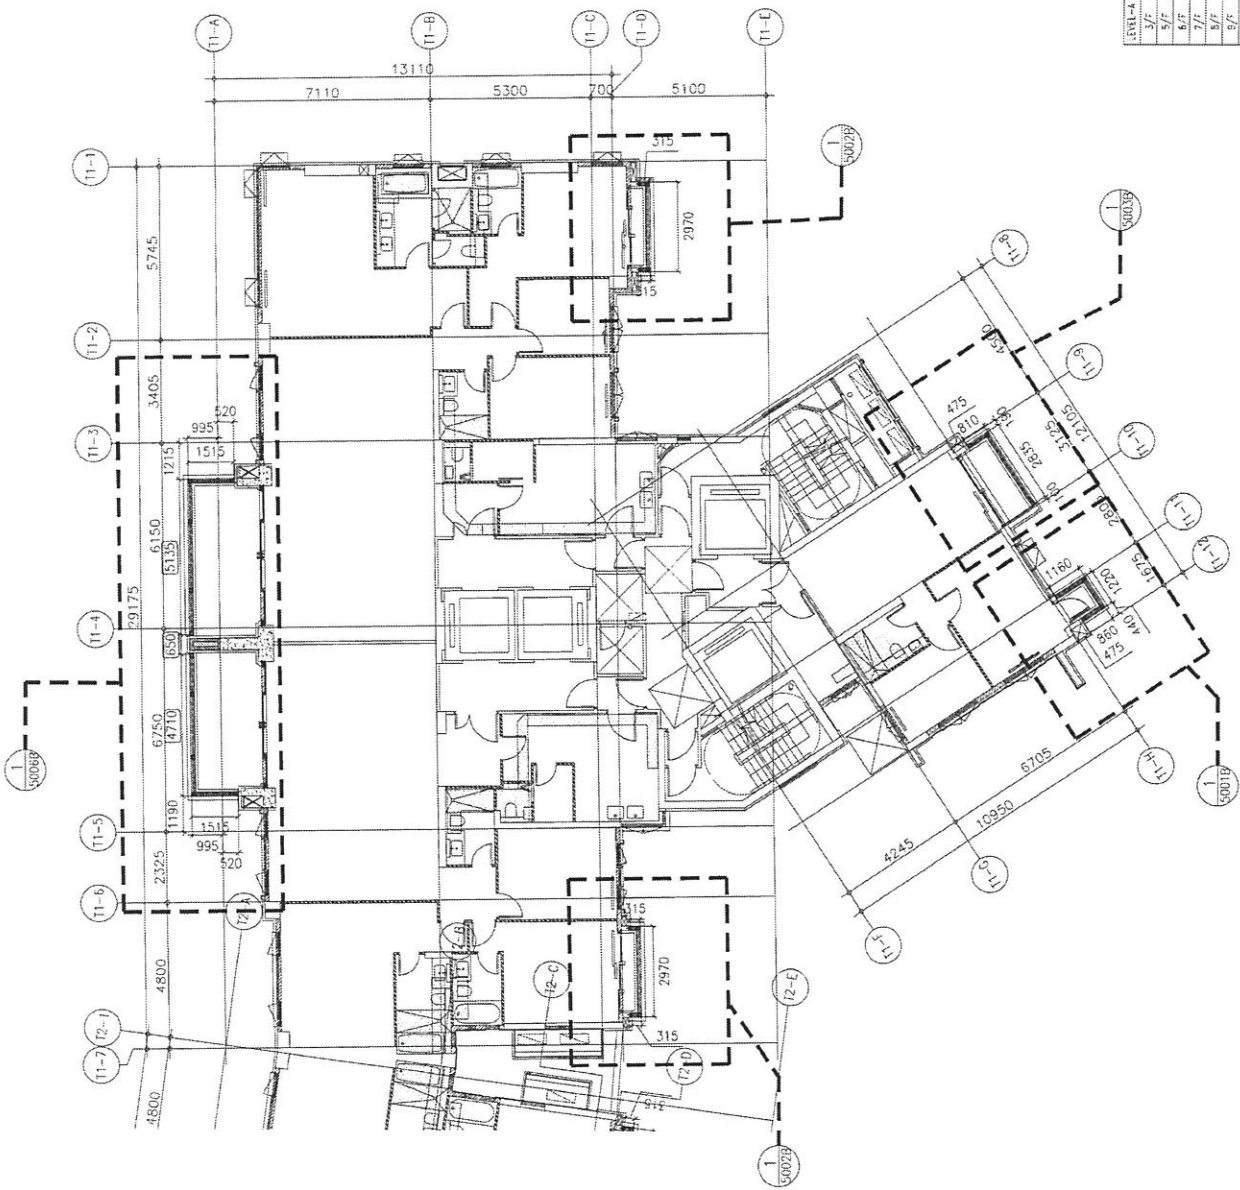

1 / 3015 PART PLAN FOR BALUSTRADE @ TOWER 1 (3/F-19/F TYP. FLOOR) OMIT 4/F,13/F,14/F

LEVEL-A (FOR INFORMATION ONLY)	
3/F	S.F.L.= +41.32
5/F	S.F.L.= +44.55
6/F	S.F.L.= +47.78
7/F	S.F.L.= +51.01
8/F	S.F.L.= +54.24
9/F	S.F.L.= +57.47
10/F	S.F.L.= +60.70
11/F	S.F.L.= +63.93
12/F	S.F.L.= +67.16
15/F	S.F.L.= +70.39
16/F	S.F.L.= +73.62
17/F	S.F.L.= +76.85
18/F	S.F.L.= +80.08
19/F	S.F.L.= +83.31

KEY PLAN

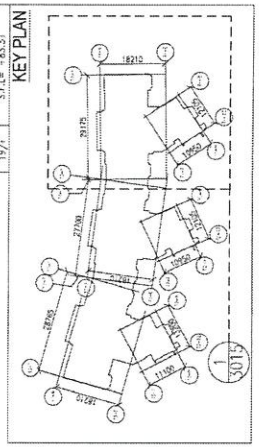

B.D. REF :

CLIENT :

ARCHITECT :
AGC DESIGN LTD

MAIN CONTRACTOR :
Gammon

STRUCTURAL ENGINEER :
ARUP

FACADE CONSULTANT:
MEINHARDT

NOTE :
1. ALL DIMENSIONS ARE IN mm.
2. ALL ELEVATIONS ARE VIEWED FROM OUTSIDE.
3. ALL DIMENSIONS TO BE VERIFIED ON SITE BEFORE FABRICATION.

LEGEND :
X1 / X001 — DETAIL MARK NO. / REFER SHEET NO.
1. F.F.L. --FINISHED FLOOR LEVEL
2. S.F.L. --STRUCTURAL FLOOR LEVEL
3. (R) --- REVERSED DETAIL

NO.	DATE	REMARK	BY

JOB NO. : J-852

PROJECT :
PROPOSED RESIDENTIAL DEVELOPMENT
AT 139 - 147 ARGYLE STREET,
NKIL 6005, 6035 R.P., 6036 R.P.,
6037 R.P. & 6038 R.P.


TITLE :
GLASS BALUSTRADE OF BAL. & U.P.
LAYOUT PLAN AT
T1 (3/F-19/F TYP. FLOOR)

DATE : 28-NOV-19 | SCALE : 1:80

DRAWN BY : CF | CHECKED BY : DW

美特鋁製有限公司
MIDI ALUMINIUM FABRICATOR LTD.
Units 6-8, Sunray Industrial Centre, 1/F
610 Cha Kwo Ling Road, Kowloon
Tel:23489211-4 Fax:(852)27727666

DWG NO. : J852-SD-GB-3015 | REV. : D

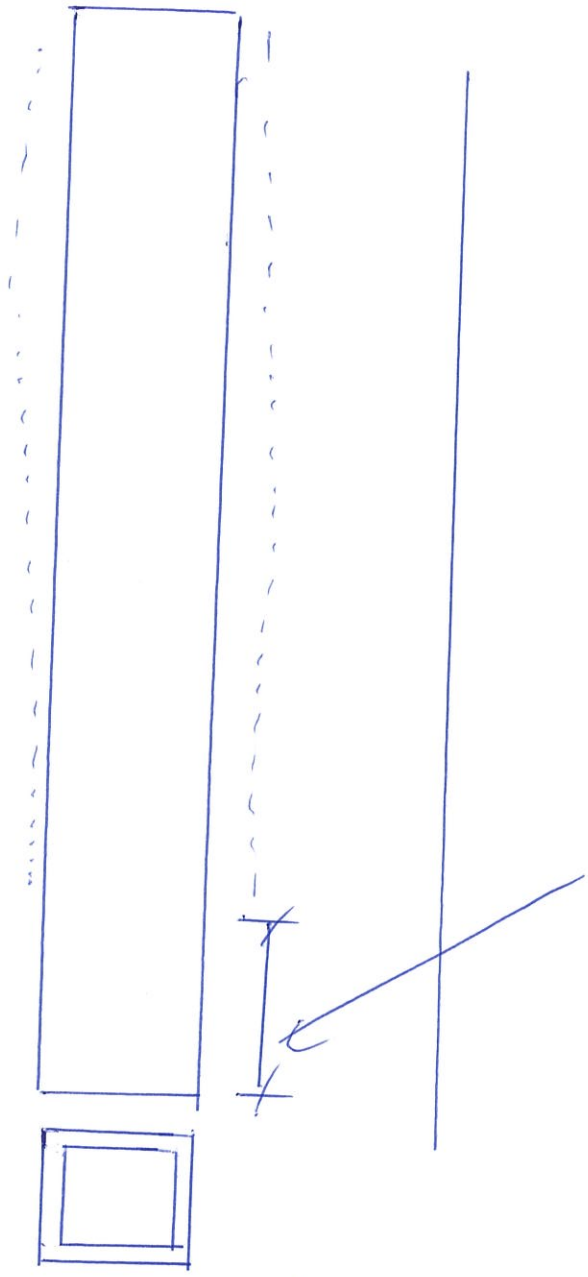

90+90+8

上

注post，灌满油手动

美特鋁質有限公司
MIDI Aluminium Fabricator Ltd.

QF005/8

圖則登記表
DRAWING REGISTER

			接收日期 Receiving Date (適用於客戶圖則)									
工程名稱 Project Title:	亞皆老街	年										
攔河5001, 2; 5001, 2A; 5001, 2B鋼企料鋼橫樑及鋼碼項目		月										
工程編號 Project No:	J-852 (攔河)	日										
分發予 Distributed To			發出日期 Issued Date									
		年	20	21	21							
A, B, C up		月	11	01	02							
		日	26	15	01							

圖則編號 Drg. No.	圖則名稱 Drawing Title		修訂編號 Revision No.									
5001A;5001-GP	5001A;5001攔河鋼格柵位置圖	1	-	-	-							
5001B-GP	5001B攔河鋼格柵位置圖	2	-	-	-							
5002A;5002-GP	5002A;5002攔河鋼格柵位置圖	3	-	A	A							
5002B-GP	5002B攔河鋼格柵位置圖	4	-	-	-							
51;51A-MS04-Z01	攔河鋼格柵組裝圖	5	-	-	-							
51;51A-MS04-Z02	攔河鋼格柵組裝圖	6	-	-	-							
51;51A-MS04-Z03	攔河鋼格柵組裝圖	7	-	-	-							
51;51A-GJ-J08	攔河鋼格組合拼裝圖	8	-	-	A							
51;51A-GJ-J09-1	攔河鋼格組合拼裝圖	9	-	-	A							
51;51A-GJ-J09-2	攔河鋼格組合拼裝圖	10	-	-	A							
51;51A-GJ-J10-1	攔河鋼格組合拼裝圖	11	-	-	A							
51;51A-GJ-J10-2	攔河鋼格組合拼裝圖	12	-	-	A							
51;51A-MS04-GMU01	攔河鋼格柵邊立柱	13	-	-	A							
51;51A-MS04-GMU02	攔河鋼格柵轉角立柱	14	-	-	A							
51;51A-MS04-GTR01	攔河鋼格柵橫梁	15	-	-	A							
51;51A-MS04-GTR02	攔河鋼格柵橫梁	16	-	-	A							
51;51A-MS04-GTR03	攔河鋼格柵橫梁	17	-	-	A							
51;51A-MS04-GTR04	攔河鋼格柵橫梁	18	-	-	A							
51;51A-MS04-GTR05	攔河鋼格柵橫梁	19	-	-	A							
51;51A-MS04-GTR06	攔河鋼格柵橫梁	20	-	-	A							
51B-MS01-Z01	攔河鋼格柵組裝圖	21	-	A	A							
51B-MS01-Z02	攔河鋼格柵組裝圖	22	-	A	A							
51B-MS01-Z03	攔河鋼格柵組裝圖	23	-	B	B							
51B-GJ-J01	攔河鋼格組合拼裝圖	24	-	A	B							
51B-GJ-J02-1	攔河鋼格組合拼裝圖	25	-	A	B							
51B-GJ-J02-2	攔河鋼格組合拼裝圖	26	-	A	B							
51B-GJ-J03-1	攔河鋼格組合拼裝圖	27	-	A	B							
51B-GJ-J03-2	攔河鋼格組合拼裝圖	28	-	A	B							

美特鋁質有限公司
MIDI Aluminium Fabricator Ltd.

QF005/8

圖則登記表
DRAWING REGISTER

			接收日期 Receiving Date (適用於客戶圖則)									
工程名稱 Project Title:	亞皆老街	年										
攔河5001, 2;5001, 2A;5001, 2B鋼企料鋼橫樑及鋼碼項目		月										
工程編號 Project No:	J-852 (攔河)	日										
分發予 Distributed To			發出日期 Issued Date									
		年	20	21	21							
		月	11	01	02							
		日	26	15	01							

圖則編號 Drg. No.	圖則名稱 Drawing Title		修訂編號 Revision No.									
51B-GJ-J03-3	攔河鋼格組合拼裝圖	29	-	刪除								
51B-MS01-GMU01	攔河鋼格柵邊立柱	30	-	A	B							
51B-MS01-GMU02	攔河鋼格柵轉角立柱	31	-	A	B							
51B-MS01-GTR01	攔河鋼格柵橫梁	32	-	A	B							
51B-MS01-GTR02	攔河鋼格柵橫梁	33	-	A	B							
51B-MS01-GTR03	攔河鋼格柵橫梁	34	-	A	B							
51B-MS01-GTR04	攔河鋼格柵橫梁	35	-	A	B							
51B-MS01-GTR05	攔河鋼格柵橫梁	36	-	A	B							
51B-MS01-GTR06	攔河鋼格柵橫梁	37	-	A	B							
52A;52-MS05-Z01	攔河鋼格柵組裝圖	38	-	A	A							
52A;52-MS05-Z02	攔河鋼格柵組裝圖	39	-	A	A							
52A;52-MS05-Z03	攔河鋼格柵組裝圖	40	-	A	A							
52A;52-GJ-J11	攔河鋼格組合拼裝圖	41	-	-	A							
52A;52-GJ-J12	攔河鋼格組合拼裝圖	42	-	-	A							
52A;52-GJ-J13	攔河鋼格組合拼裝圖	43	-	-	A							
52A;52-GJ-J14	攔河鋼格組合拼裝圖	44	-	-	A							
52A;52-MS05-GMU01	攔河鋼格柵邊立柱拼裝圖	45	-	A	B							
52A;52-MS05-GMU02	攔河鋼格柵轉角立柱	46	-	A	B							
52A;52-MS05-GMU01-1	攔河鋼格柵邊立柱	47	-	A	B							
552A;52-MS05-GTR01	攔河鋼格柵橫梁	48	-	A	B							
552A;52-MS05-GTR02	攔河鋼格柵橫梁	49	-	-	A							
552A;52-MS05-GTR03	攔河鋼格柵橫梁	50	-	A	B							
552A;52-MS05-GTR04	攔河鋼格柵橫梁	51	-	A	B							
52B-MS02-Z01	攔河鋼格柵組裝圖	52	-	A	A							
52B-MS02-Z02	攔河鋼格柵組裝圖	53	-	-	-							
52B-MS02-Z03	攔河鋼格柵組裝圖	54	-	-	-							
52B-GJ-J04	攔河鋼格組合拼裝圖	55	-	-	A							
52B-GJ-J05	攔河鋼格組合拼裝圖	56	-	-	A							

美特鋁質有限公司
MIDI Aluminium Fabricator Ltd.

QF005/8

圖則登記表
DRAWING REGISTER


			接收日期 Receiving Date (適用於客戶圖則)										
工程名稱 Project Title:	亞皆老街	年											
欄河5001, 2; 5001, 2A; 5001, 2B鋼企料鋼橫樑及鋼碼項目		月											
工程編號 Project No:	J-852 (欄河)	日											
分發予 Distributed To			發出日期 Issued Date										
		年	20	21	21								
		月	11	01	02								
		日	26	15	01								

圖則編號 Drg. No.	圖則名稱 Drawing Title		修訂編號 Revision No.										
52B-GJ-J06	欄河鋼格組合拼裝圖	57	-	-	A								
52B-GJ-J07	欄河鋼格組合拼裝圖	58	-	-	A								
52B-MS02-GMU01	欄河鋼格柵邊立柱拼裝圖	59	-	-	A								
52B-MS02-GMU02	欄河鋼格柵轉角立柱	60	-	-	A								
52B-MS02-GM01	欄河鋼格柵邊立柱	61	-	-	A								
52B-MS02-GTR01	欄河鋼格柵橫梁	62	-	-	A								
52B-MS02-GTR02	欄河鋼格柵橫梁	63	-	-	A								
52B-MS02-GTR03	欄河鋼格柵橫梁	64	-	-	A								
52B-MS02-GTR04	欄河鋼格柵橫梁	65	-	-	A								
GS01-AK01	欄河鋼格柵封堵鋼板	66	-	-	A								
GS01-AK03	欄河鋼格柵封堵鋼板	67	-	-	A								
GS01-AK06	欄河鋼格柵鍍鋅鋼板	68	-	-	A								
GS01-AK08	欄河鋼格柵鍍鋅鋼板	69	-	-	A								

美特鋁質 有限公司
MIDI Aluminium Fabricator Ltd.

工程號	J-852	地盤	亞皆老街 ／攔河

發貨時：一個完整露臺的鋼件
打包成一扎，同時出貨到地盤

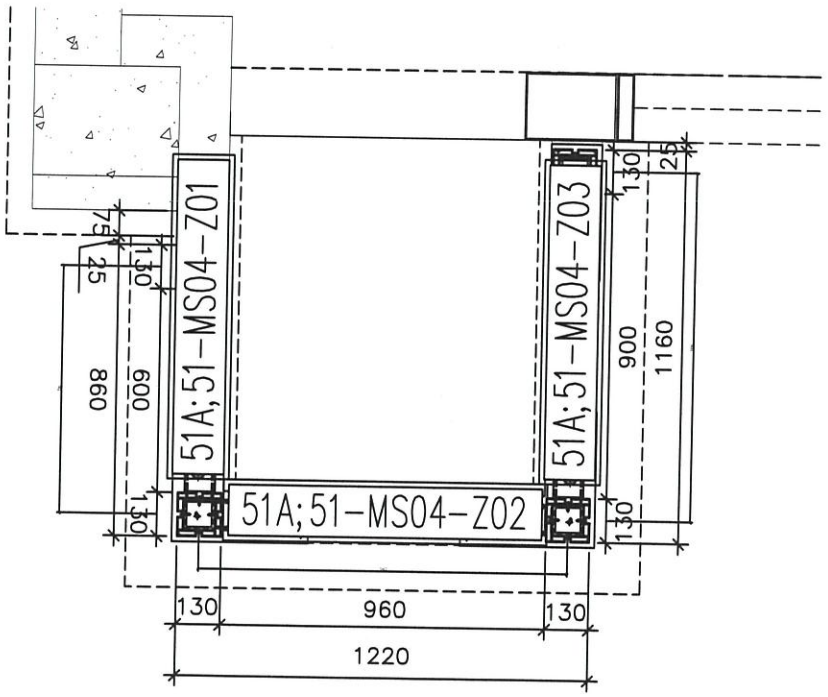

鋼材位置圖


5001A=1槎
5001=2槎
5001A(T3;C;F1)
5001(T2;T1;C;F1)

名稱	5001,5001A 攔河鋼格柵位置圖	制圖	CJM	2020.11.15	修改			
材料	20x20(40x20)方鋼	復核	SHUI	2020.11.20	日期			
顏色		批準			圖號	5001;5001A-GP		

美特鋁質 有限公司
MIDI Aluminium Fabricator Ltd.

工程號	J-852	地盤	亞皆老街 ／攔河

發貨時：一個完整露臺的鋼件
打包成一扎，同時出貨到地盤

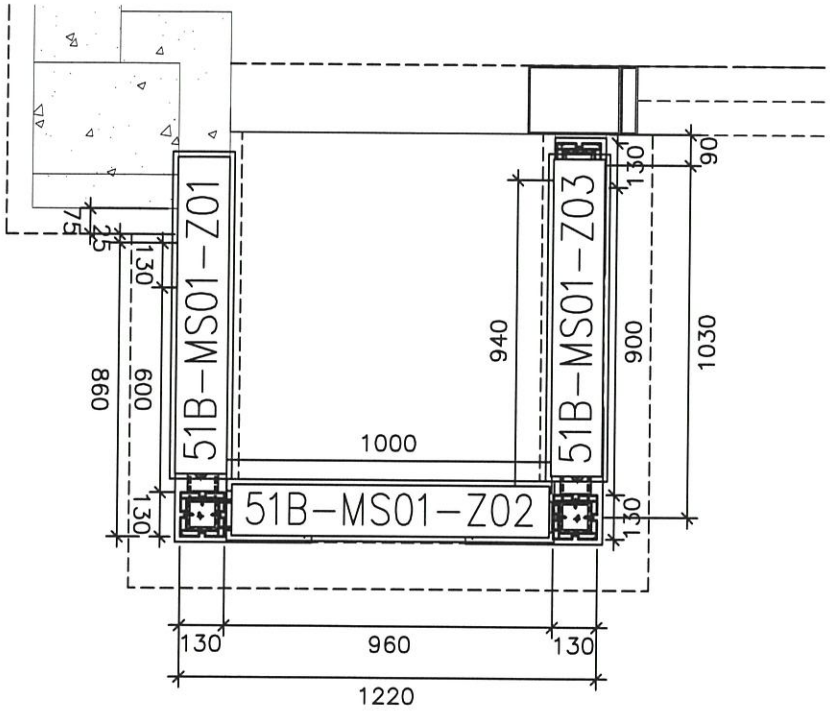

鋼件位置圖
（去除3;5;6F 樣板三層）

5001B=48樘


1:(T1:(C);T2:(C);T3:(C);F2,F20;F21)=3*3
2:(T1:(C);T2:(C);T3:(C);F6-19)=3*11
3:(T1:(C);T2:(C);T3:(C);F22-23)=3*2

名稱	5001B攔河鋼格柵位置圖	制圖	CJM	2020.9.15	修改			
材料	20x20(40x20)方鋼	復核	SHUI	2020.09.20	日期			
顏色		批準			圖號	5001B-GP		

美特鋁質 有限公司
MIDI Aluminium Fabricator Ltd.

工程號	J-852	地盤	亞皆老街/攔河

發貨時：一個完整露臺的鋼件鋁材，打包成一扎，同時出貨到地盤。

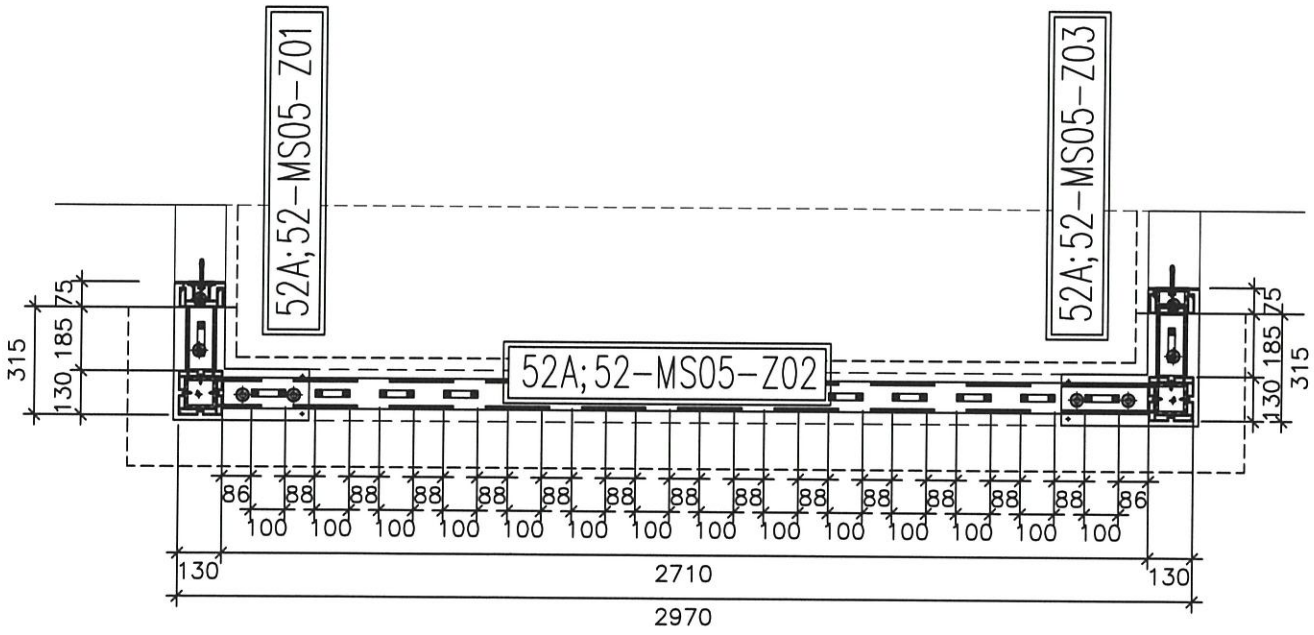

5002;5002A鋼材位置圖

5002=1樘
5002A=5樘


5002(T3:A;F1)
5002A(T1:(A,B);T2:(A,B);T3:B;F1)

名稱	5002A;5002攔河鋼格柵位置圖	制圖	CJM	2020.11.15	修改	A		
材料	20x20(40x20)方鋼	復核	SHUI	2020.11.25	日期	2021.01.14		
顏色		批準			圖號	5002A;5002-GP		

美特鋁質 有限公司
MIDI Aluminium Fabricator Ltd.

工程號	J-852	地盤	亞皆老街/攔河

發貨時：一個完整露臺的鋼件
打包成一扎，同時出貨到地盤

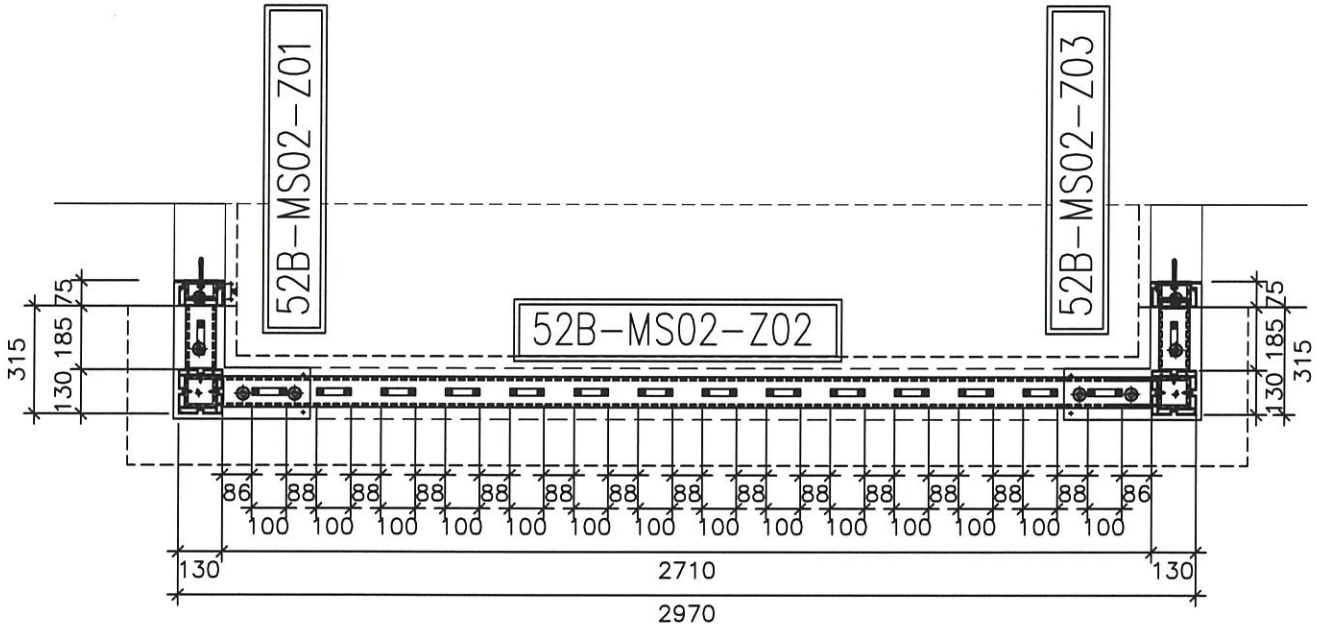

5002B鋼件位置圖
(去除3;5;6F 樣板三層)


5002B=86樘

1:(T1:(A,B);T2:(A,B);T3:A,B;F2,F20;F21)=6*3
2:(T1:(A,B);T2:(A,B);T3:A,B;F6-19)=6*11
3:(T2:(A,B);F22)=2*1

名稱	5002B攔河鋼格柵位置圖	制圖	CJM	2020.11.15	修改			
材料	20x20(40x20)方鋼	復核	SHUI	2020.11.20	日期			
顏色		批準			圖號	5002B-GP		

美特鋁質 有限公司
MIDI Aluminium Fabricator Ltd.

工程號	J-852	地盤	亞皆老街 ／攔河

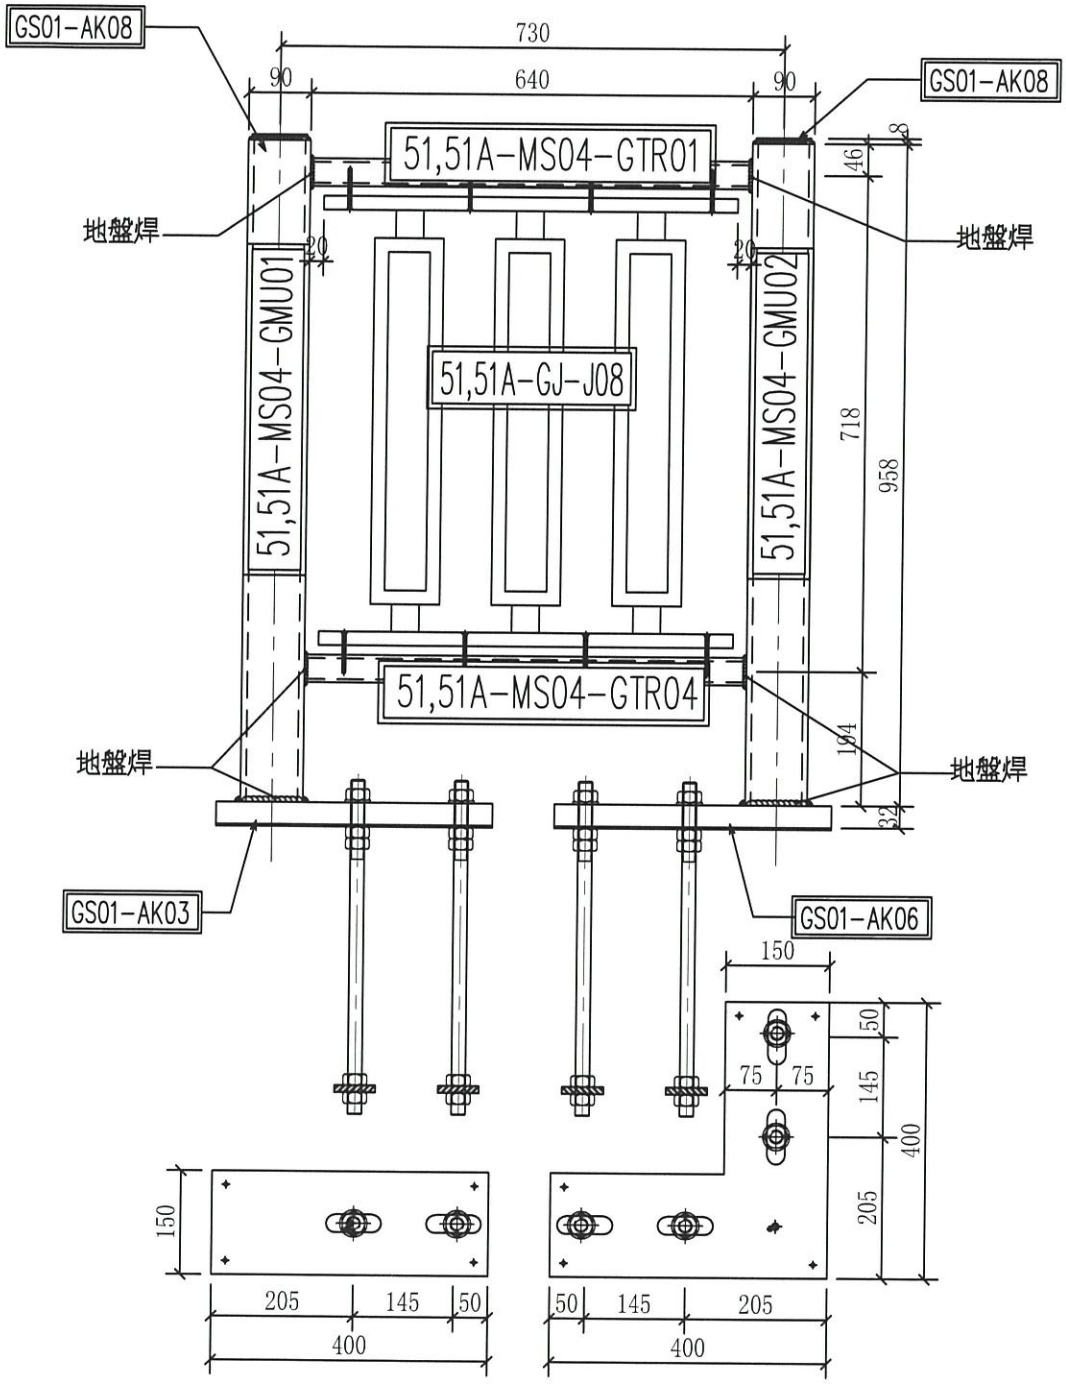


序號	物料編號	數量	使用位置	樓層
01	51-MS04-Z01	1	SD-GB-5001	T1/(1F)
02	51-MS04-Z01	1	SD-GB-5001	T2/(1F)
03	51A-MS04-Z01	1	SD-GB-5001A	T3/(1F)

名稱	攔河鋼格柵組裝圖	制圖	CJM	2020.11.15	修改			
材料	20x20(40x20)方鋼	復核	SHUI	2020.11.20	日期			
顏色		批準			圖號	51;51A-MS04-Z01		

美特鋁質 有限公司
MIDI Aluminium Fabricator Ltd.

工程號	J-852	地盤	亞皆老街 ／攔河

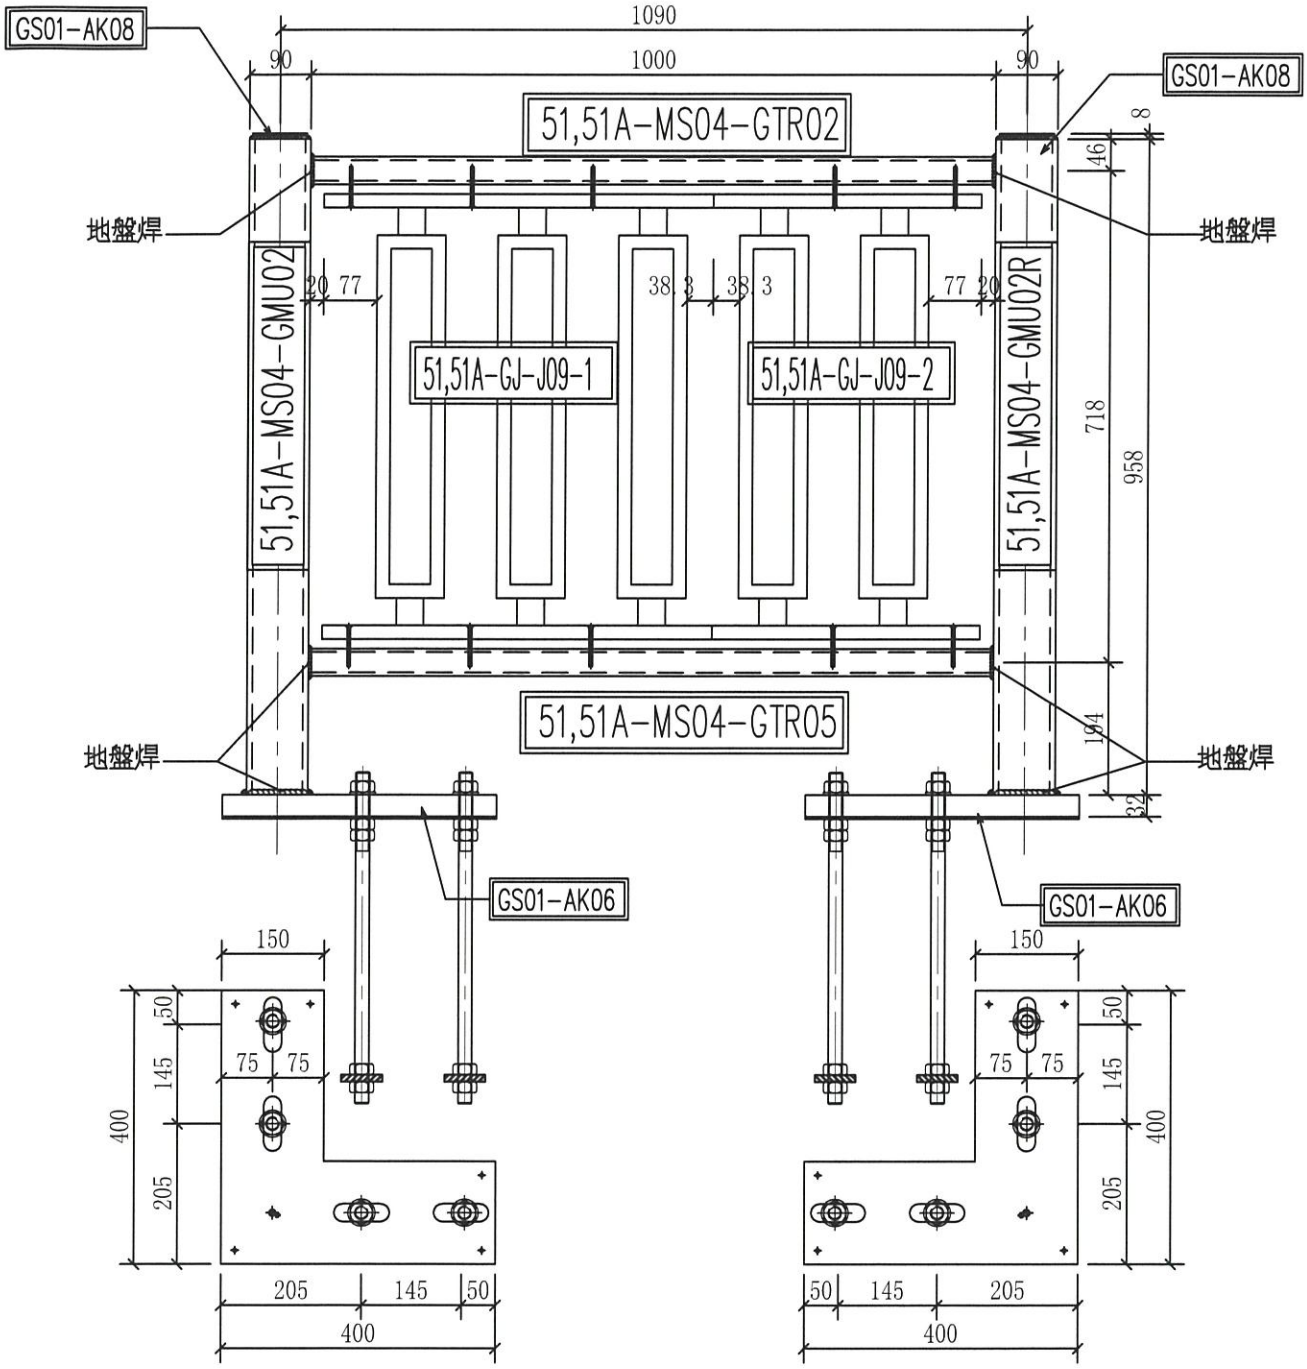


序號	物料編號	數量	使用位置	樓層
01	51-MS04-Z01	1	SD-GB-5001	T1/(1F)
02	51-MS04-Z01	1	SD-GB-5001	T2/(1F)
03	51A-MS04-Z01	1	SD-GB-5001A	T3/(1F)

名稱	攔河鋼格柵組裝圖	制圖	CJM	2020.11.15	修改			
材料	20x20(40x20)方鋼	復核	SHUI	2020.11.20	日期			
顏色		批準			圖號	51;51A-MS04-Z02		

美特鋁質 有限公司
MIDI Aluminium Fabricator Ltd.

工程號	J-852	地盤	亞皆老街/攔河

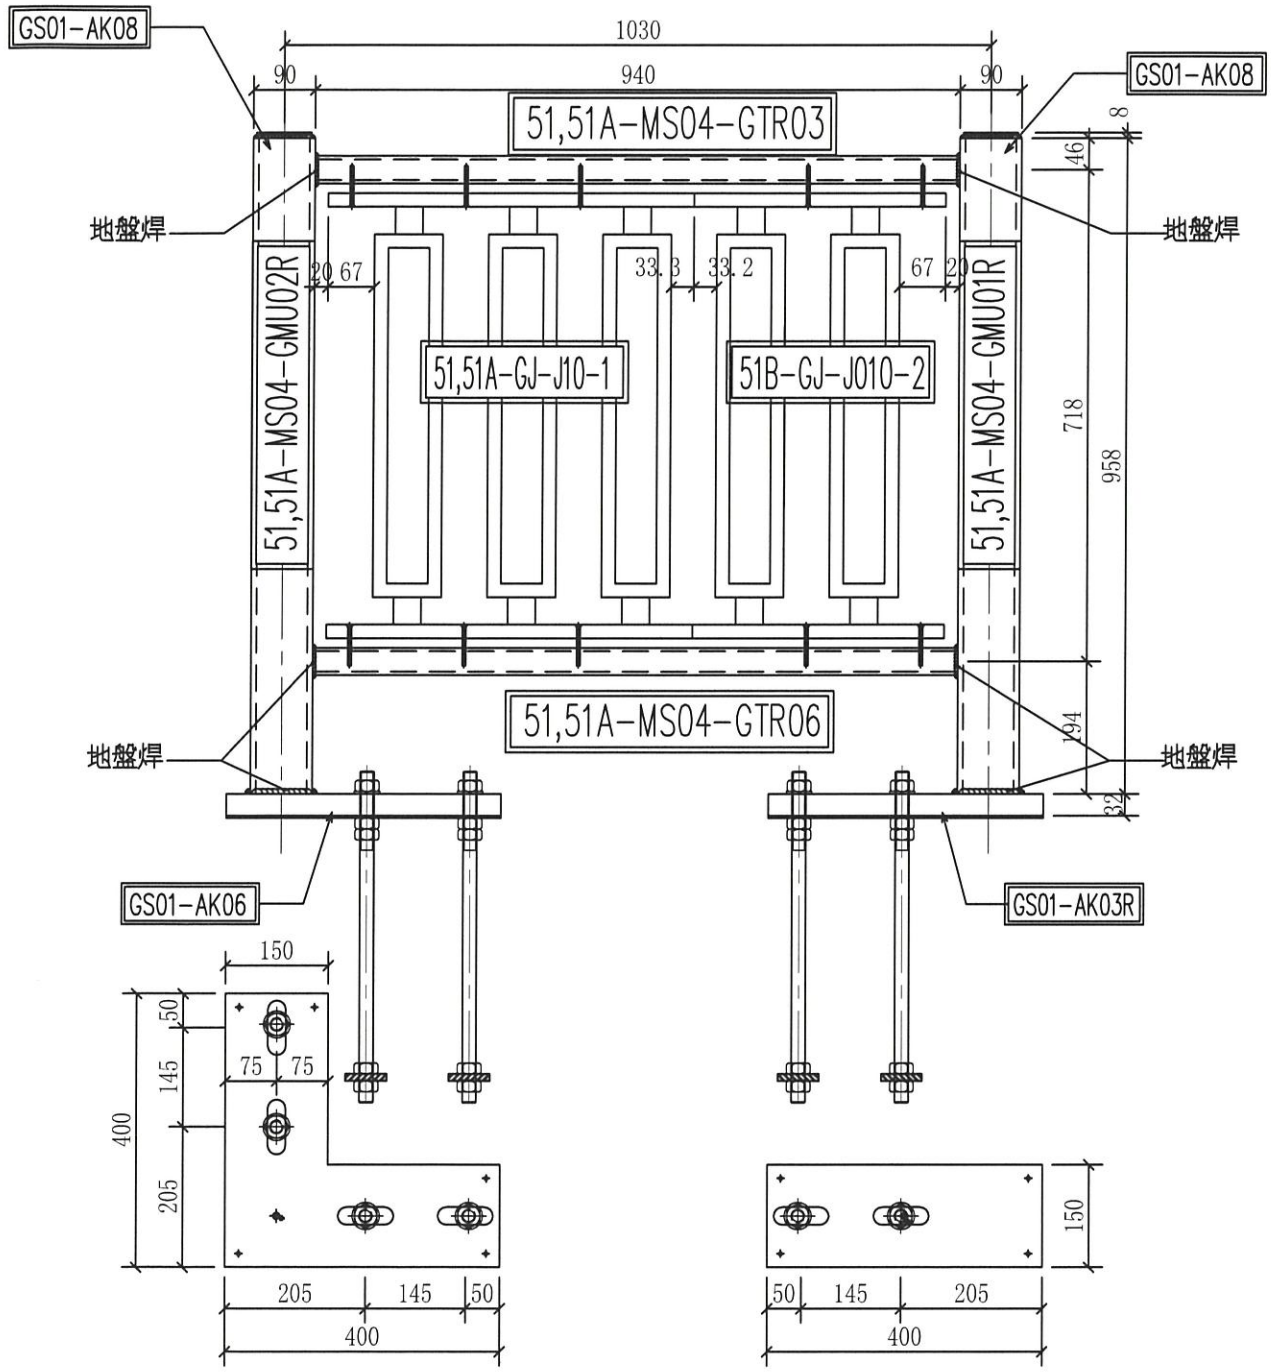


序號	物料編號	數量	使用位置	樓層
01	51-MS04-Z01	1	SD-GB-5001	T1/(1F)
02	51-MS04-Z01	1	SD-GB-5001	T2/(1F)
03	51A-MS04-Z01	1	SD-GB-5001A	T3/(1F)

名稱	攔河鋼格柵組裝圖	制圖	CJM	2020.11.15	修改			
材料	20x20(40x20)方鋼	復核	SHUI	2020.11.20	日期			
顏色		批準			圖號	51;51A-MS04-Z03		

美特鋁質 有限公司
MIDI Aluminium Fabricator Ltd.

工程號	J-852	地盤	亞皆老街 / 攔河

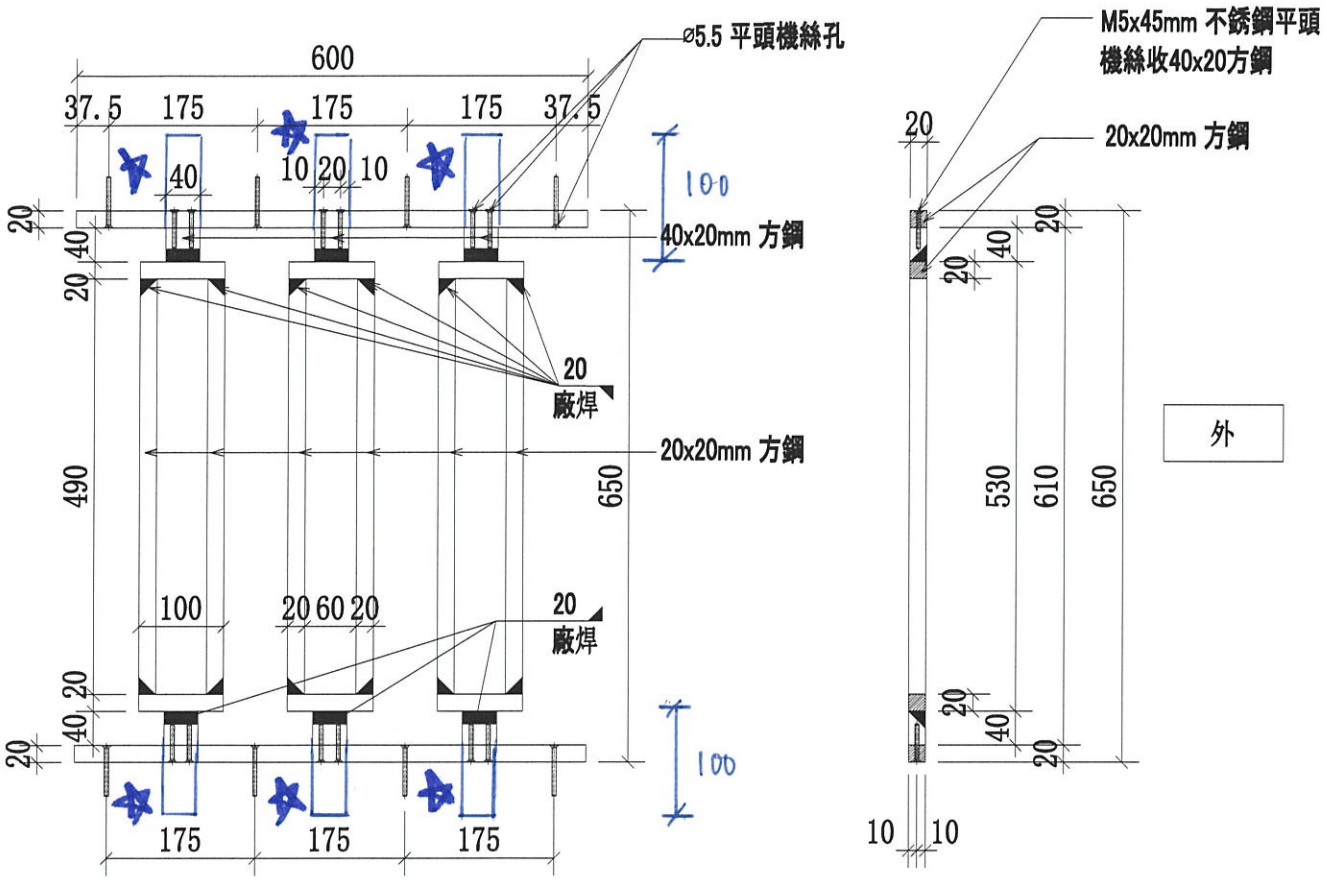


加長至100，點焊後割至40

序號	物料編號	數量	使用位置	樓層
01	51-GJ-J08	1	51-MS04-Z01	T1/(1F)
02	51-GJ-J08	1	51-MS04-Z01	T2/(1F)
03	51A-GJ-J08	1	51A-MS04-Z01	T3/(1F)

名稱	攔河鋼格柵組合拼裝圖	制圖	CJM	2020.11.15	修改	A		
材料	20x20(40x20)方鋼(材質:SJ275)	復核	SHUI	2020.11.20	日期	2021.02.01		
顏色	CSC20200514-4	批準			圖號	51,51A-GJ-J08		

美特鋁質 有限公司
MIDI Aluminium Fabricator Ltd.

工程號	J-852	地盤	亞皆老街 ／攔河

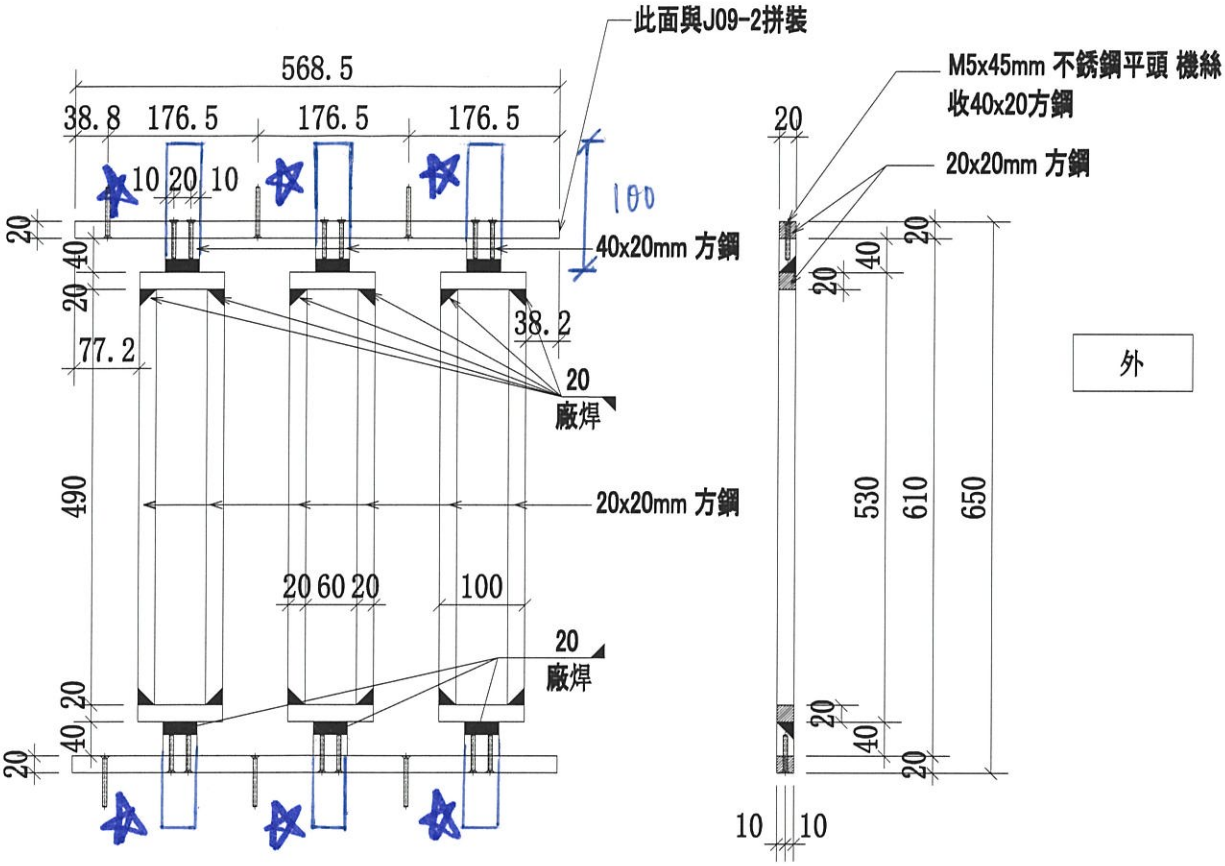

※加長至100，點焊後剁至40


51;51A-GJ-J09-01與51;51A-GJ-J09-02拼裝

序號	物料編號	數量	使用位置	樓層
01	51-GJ-J09-1	1	51-MS04-Z01	T1/(1F)
02	51-GJ-J09-1	1	51-MS04-Z01	T2/(1F)
03	51A-GJ-J09-1	1	51A-MS04-Z01	T3/(1F)

名稱	攔河鋼格柵組合拼裝圖	制圖	CJM	2020.11.15	修改	A		
材料	20x20(40x20)方鋼(材質:SJ275)	復核	SHUI	2020.11.20	日期	2021.02.01		
顏色	CSC20200514-4	批準			圖號	51,51A-GJ-J09-1		

美特鋁質 有限公司
MIDI Aluminium Fabricator Ltd.

工程號	J-852	地盤	亞皆老街 ／攔河

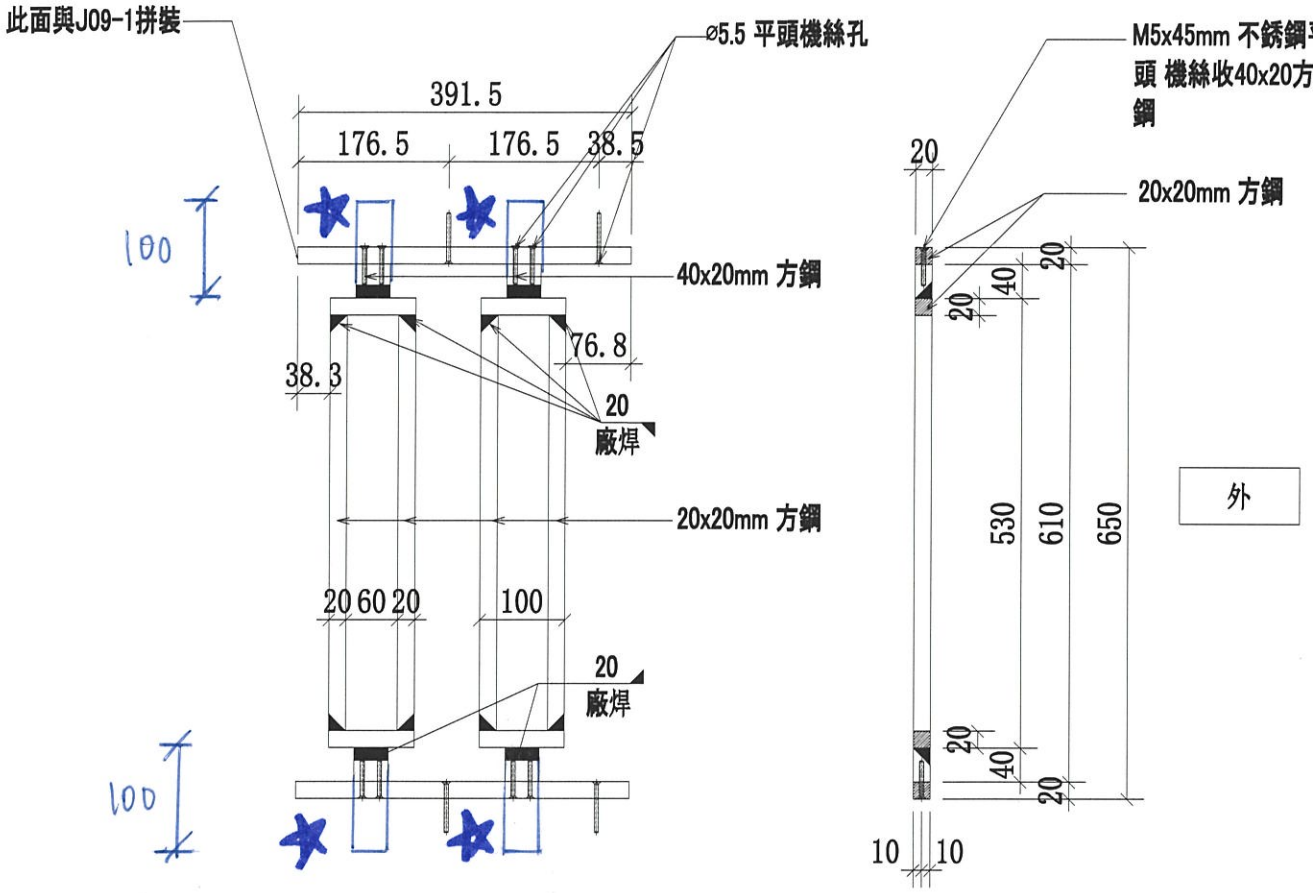

女 加長至100，點焊後剁至40


51;51A-GJ-J09-01與51;51A-GJ-J09-02拼裝

序號	物料編號	數量	使用位置	樓層
01	51-GJ-J09-2	1	51-MS04-Z02	T1/(1F)
02	51-GJ-J09-2	1	51-MS04-Z02	T2/(1F)
03	51A-GJ-J09-2	1	51A-MS04-Z02	T3/(1F)

名稱	攔河鋼格柵組合拼裝圖	制圖	CJM	2020.11.15	修改	A		
材料	20x20(40x20)方鋼(材質:SJ275)	復核	SHUI	2020.11.20	日期	2021.02.01		
顏色	CSC20200514-4	批準			圖號	51,51A-GJ-J09-2		

美特鋁質 有限公司
MIDI Aluminium Fabricator Ltd.

工程號	J-852	地盤	亞皆老街／攔河

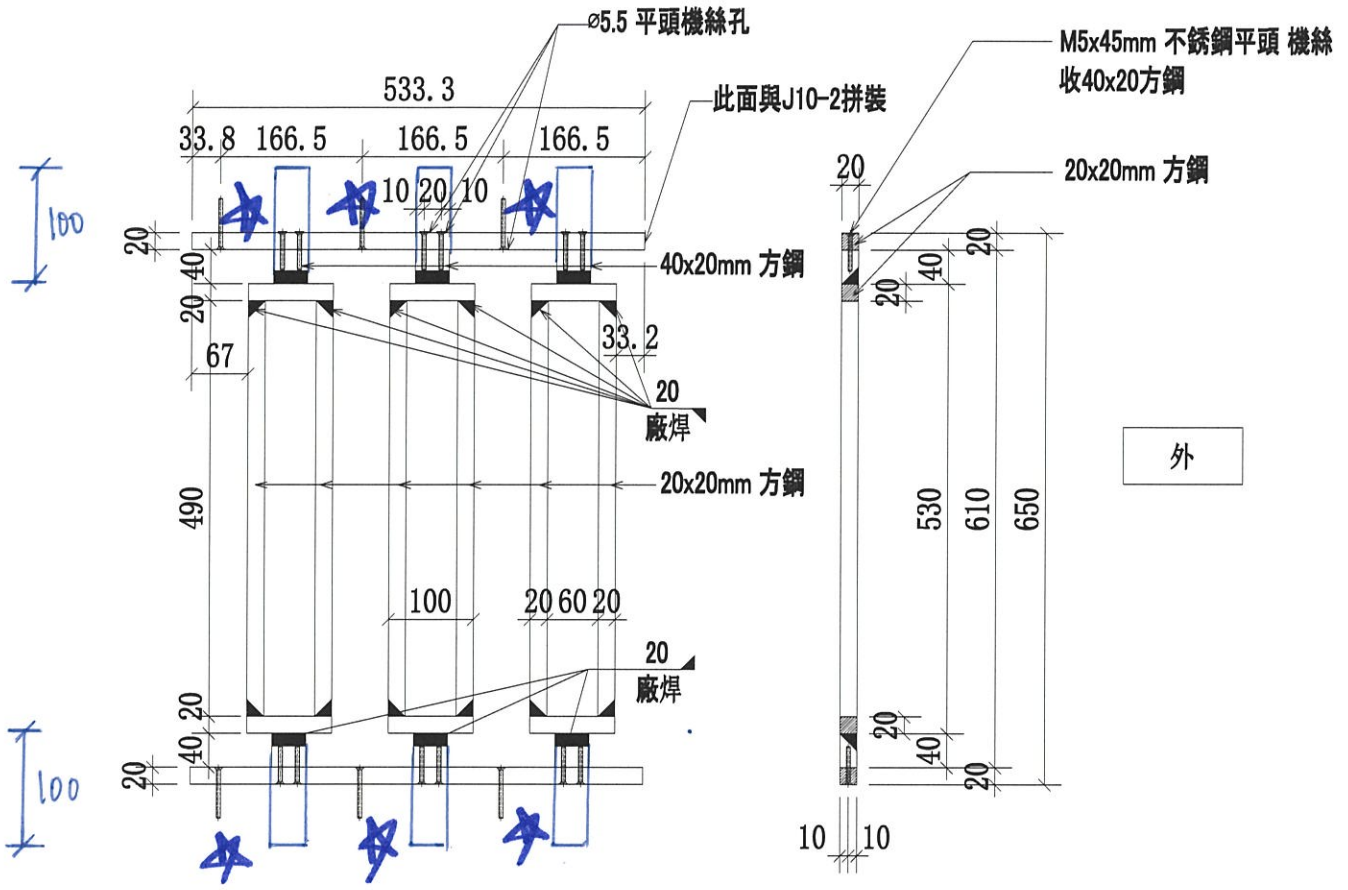

✱ 加長至100，驗焊後剔至40


51;51A-GJ-J10-01與51;51A-GJ-J10-02拼裝

序號	物料編號	數量	使用位置	樓層
01	51-GJ-J10-1	1	51-MS04-Z03	T1/(1F)
02	51-GJ-J10-1	1	51-MS04-Z03	T2/(1F)
03	51A-GJ-J10-1	1	51A-MS04-Z03	T3/(1F)

名稱	攔河鋼格柵組合拼裝圖	制圖	CJM	2020.11.15	修改	A		
材料	20x20(40x20)方鋼(材質:SJ275)	復核	SHUI	2020.11.20	日期	2021.02.01		
顏色	CSC20200514-4	批準			圖號	51,51A-GJ-J10-1		

美特鋁質 有限公司
MIDI Aluminium Fabricator Ltd.

工程號	J-852	地盤	亞皆老街 / 攔河

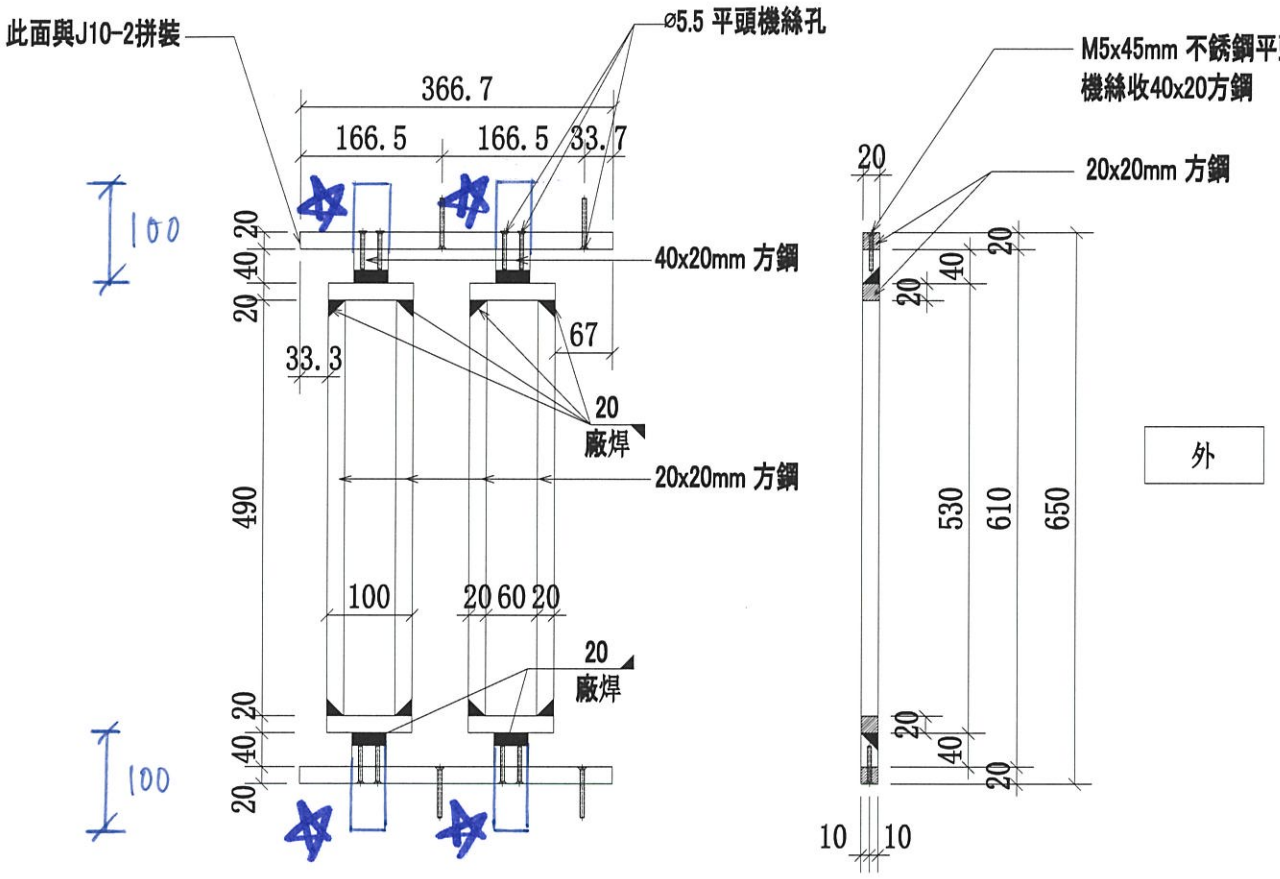

加長至100，點焊後割至40

51;51A-GJ-J10-01與51;51A-GJ-J10-02拼裝


序號	物料編號	數量	使用位置	樓層
01	51-GJ-J10-2	1	51-MS04-Z03	T1/(1F)
02	51-GJ-J10-2	1	51-MS04-Z03	T2/(1F)
03	51A-GJ-J10-2	1	51A-MS04-Z03	T3/(1F)

名稱	攔河鋼格柵組合拼裝圖	制圖	CJM	2020.11.15	修改	A		
材料	20x20(40x20)方鋼(材質:SJ275)	復核	SHUI	2020.11.20	日期	2021.02.01		
顏色	CSC20200514-4	批準			圖號	51,51A-GJ-J10-2		

美特鋁質 有限公司
MIDI Aluminium Fabricator Ltd.

工程號	J-852	地盤	亞皆老街/欄河

序號	物料編號	數量	使用位置	樓層
01	51-MS04-GMU01	2	51,51A-MS04-Z01/Z03	T1/(1F)
02	51-MS04-GMU01	2	51,51A-MS04-Z01/Z03	T2/(1F)
03	51A-MS04-GMU01	2	51,51A-MS04-Z01/Z03	T3/(1F)

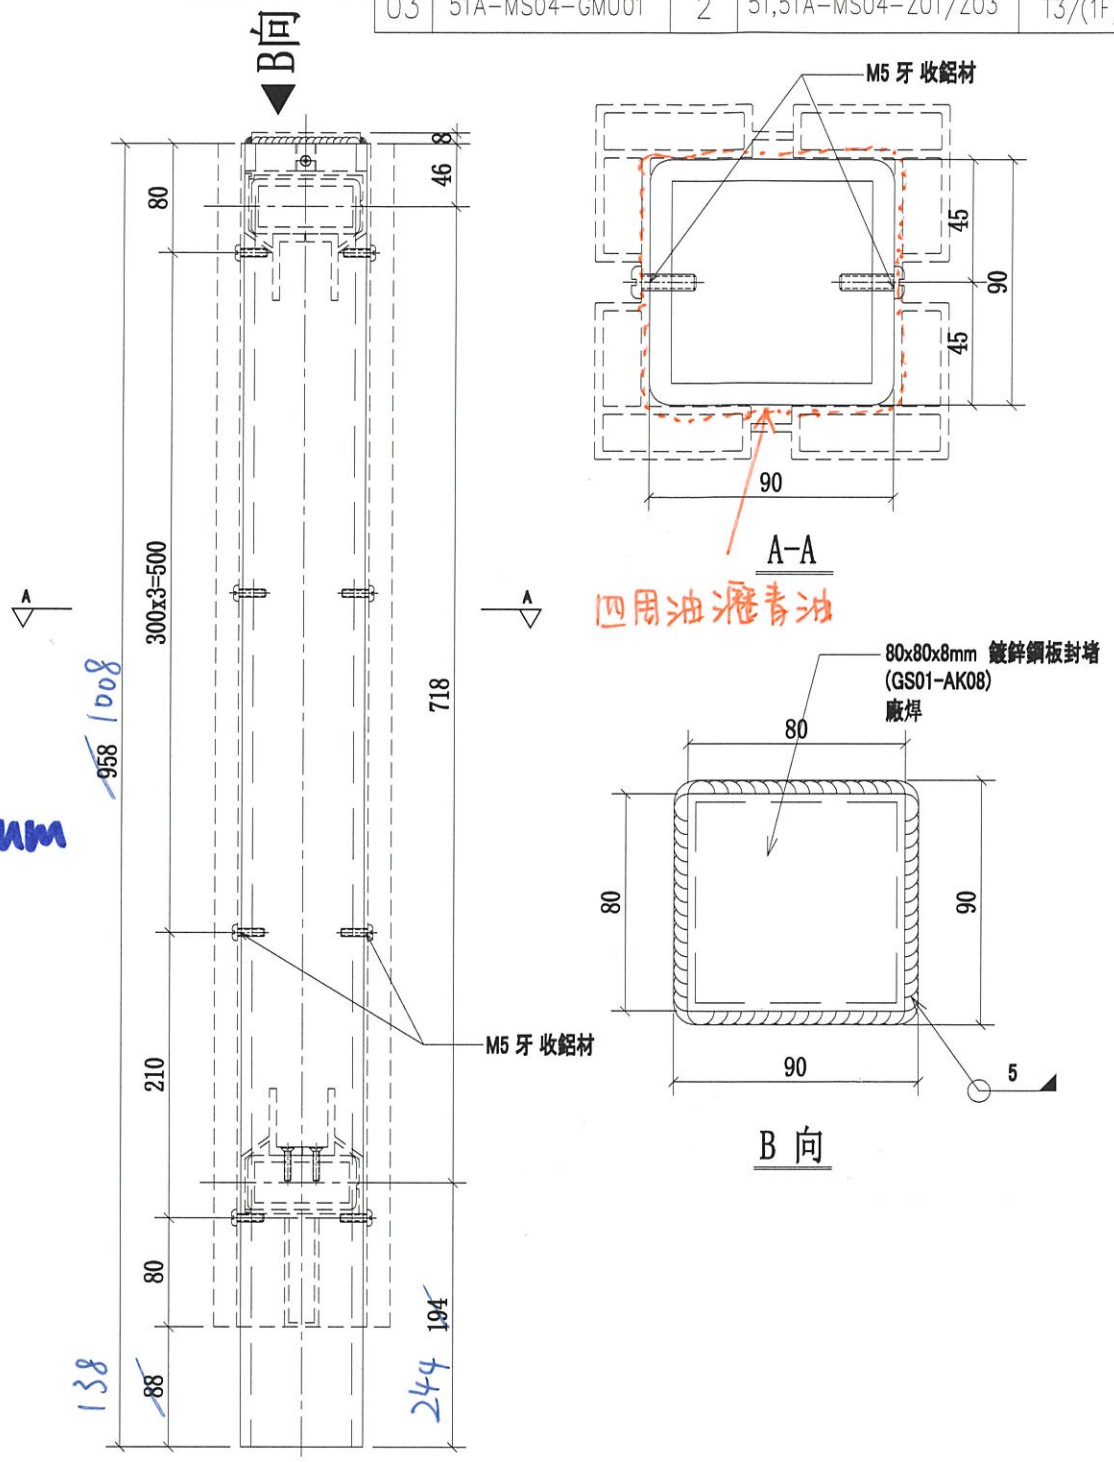


預長 50 mm


名稱	欄河鋼格柵邊立柱	制圖	CJM	2020.11.15	修改	A		
材料	90x90x8mm 鍍鋅鋼通(材質:SJ275)	復核	SHUI	2020.11.20	日期	2021.02.01		
顏色	熱浸鋅	批準			圖號	51;51A-MS04-GMU01		


美特鋁質 有限公司
MIDI Aluminium Fabricator Ltd.

工程號	J-852	地盤	亞皆老街/攔河

序號	物料編號	數量	使用位置	樓層
01	51-MS04-GMU02	2	51,51A-MS04-Z02	T1/(1F)
02	51-MS04-GMU02	2	51,51A-MS04-Z02	T2/(1F)
03	51A-MS04-GMU02	2	51,51A-MS04-Z02	T3/(1F)

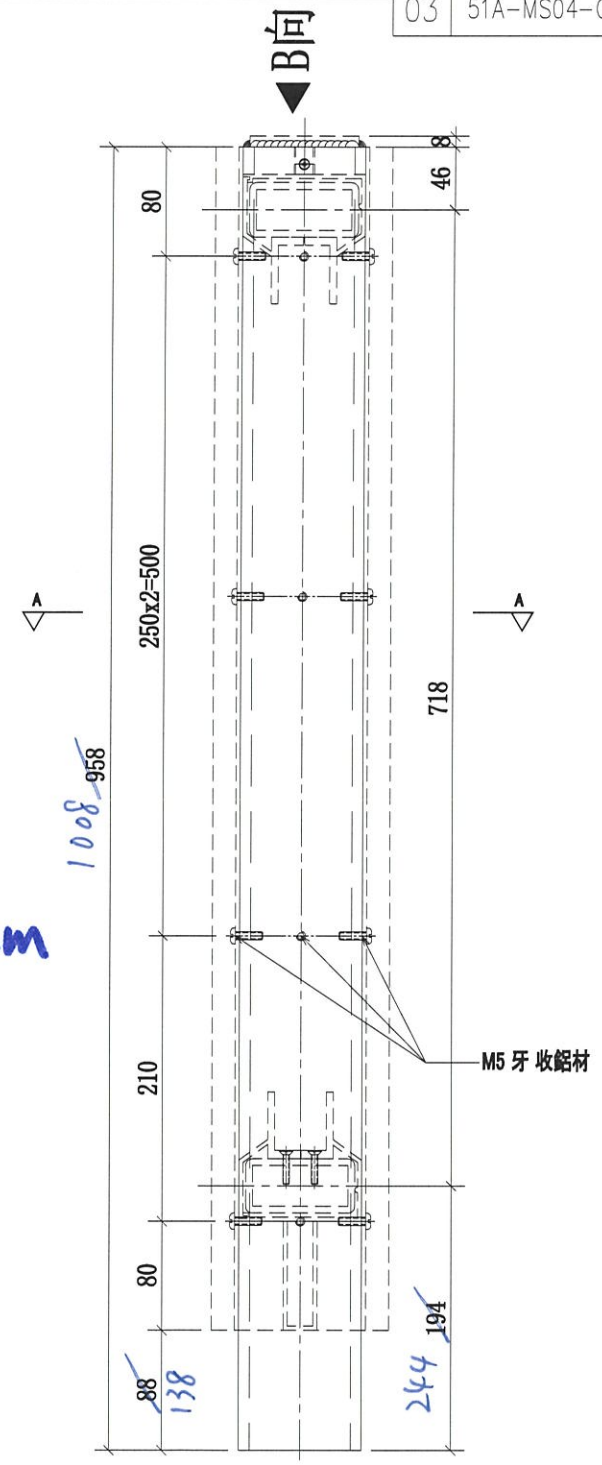

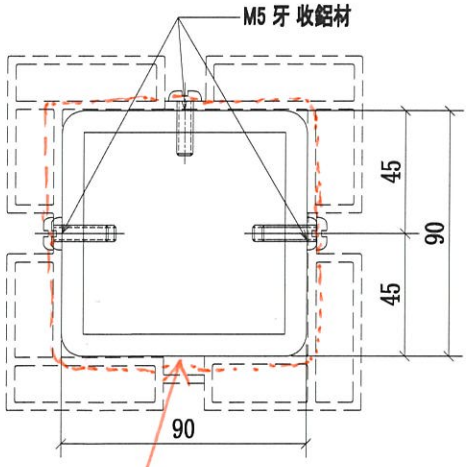

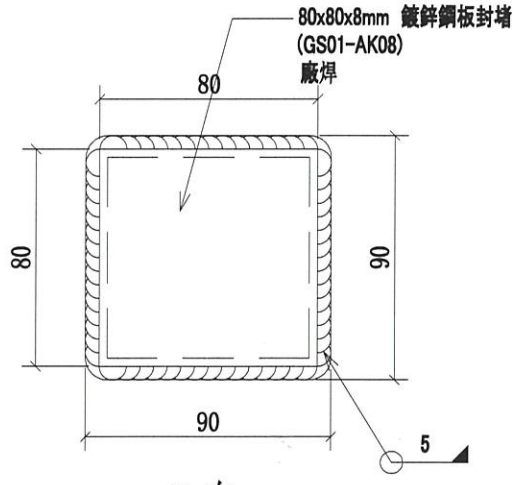



名稱	攔河鋼格柵轉角立柱	制圖	CJM	2020.11.15	修改	A		
材料	90x90x8mm 鍍鋅鋼通(材質:SJ275)	復核	SHUI	2020.11.20	日期	2021.02.01		
顏色	熱浸鋅	批準			圖號	51;51A-MS04-GMU02		

美特鋁質 有限公司
MIDI Aluminium Fabricator Ltd.

工程號	J-852	地盤	亞皆老街/攔河

序號	物料編號	數量	使用位置	樓層
01	51-MS04-GTR01	1	51-MS04-Z01	T1/(1F)
02	51-MS04-GTR01	1	51-MS04-Z01	T2/(1F)
03	51A-MS04-GTR01	1	51A-MS04-Z01	T3/(1F)

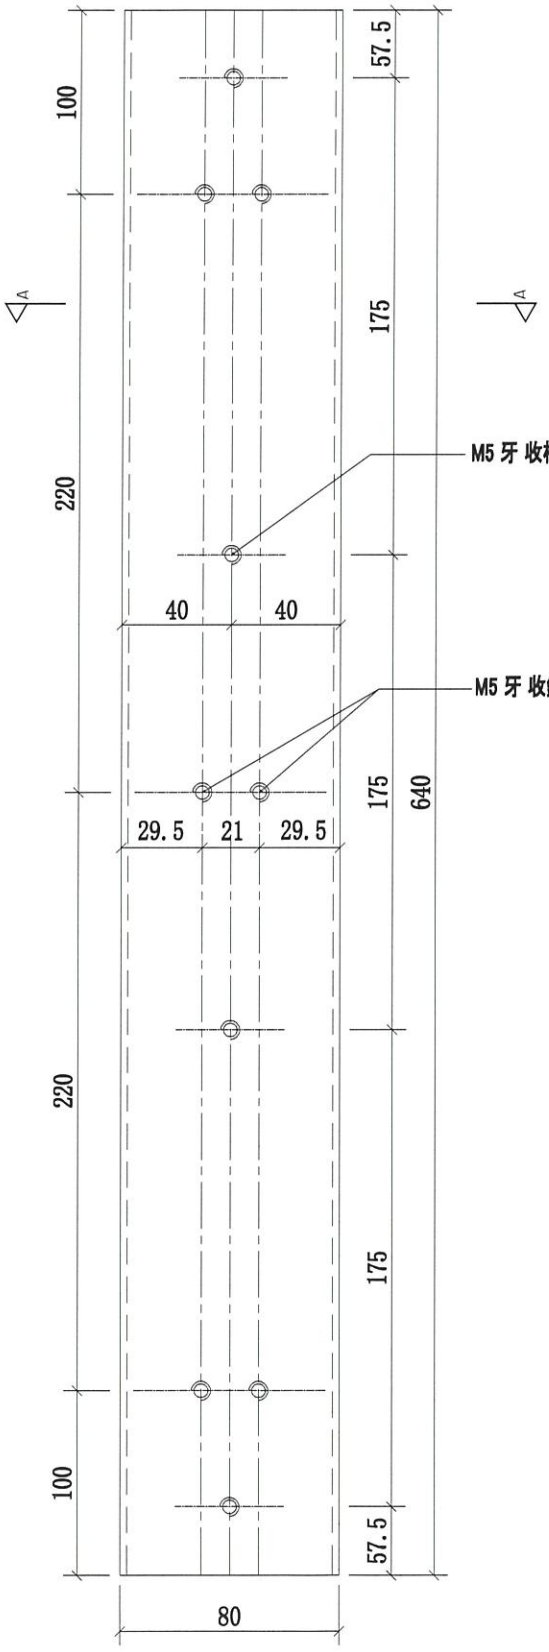

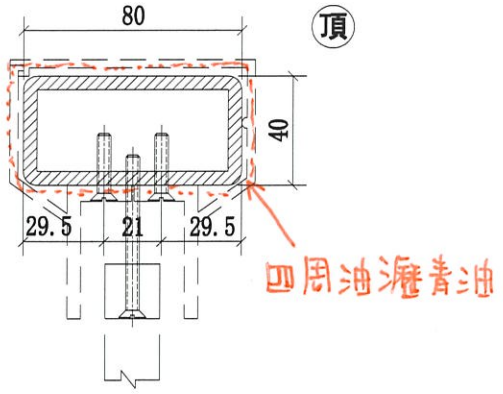


A-A
SCALE:2:1


名稱	攔河鋼格柵橫梁	制圖	CJM	2020.11.15	修改	A		
材料	80x40x5mm 鍍鋅鋼通(材質:SJ275)	復核	SHUI	2020.11.20	日期	2021.02.01		
顏色	熱浸鋅	批準			圖號	51;51A-MS04-GTR01		

美特鋁質 有限公司
MIDI Aluminium Fabricator Ltd.

工程號	J-852	地盤	亞皆老街/攔河

序號	物料編號	數量	使用位置	樓層
01	51-MS04-GTR02	1	51-MS04-Z02	T1/(1F)
02	51-MS04-GTR02	1	51-MS04-Z02	T2/(1F)
03	51A-MS04-GTR02	1	51A-MS04-Z02	T3/(1F)

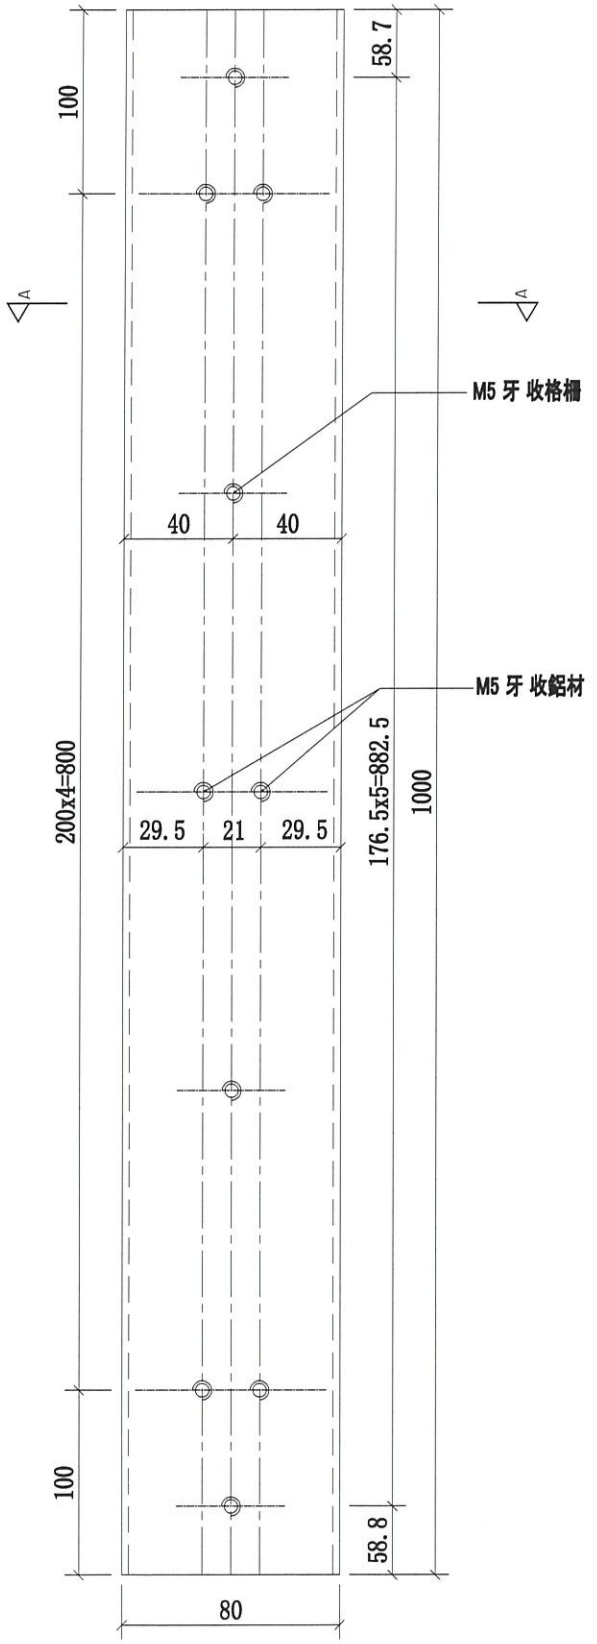

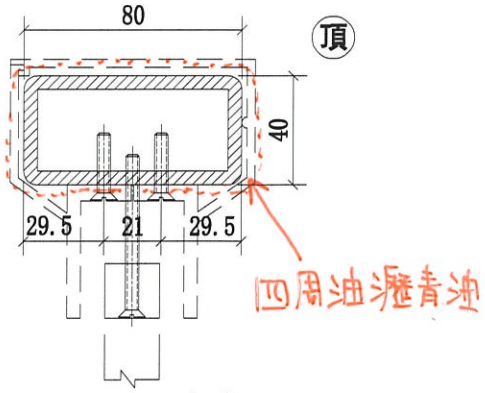


A-A
SCALE:2:1


名稱	攔河鋼格柵橫梁	制圖	CJM	2020.11.15	修改	A		
材料	80x40x5mm 鍍鋅鋼通(材質:SJ275)	復核	SHUI	2020.11.20	日期	2021.02.01		
顏色	熱浸鋅	批準			圖號	51;51A-MS04-GTR02		

美特鋁質 有限公司
MIDI Aluminium Fabricator Ltd.

工程號	J-852	地盤	亞皆老街/攔河

序號	物料編號	數量	使用位置	樓層
01	51-MS04-GTR03	1	51-MS04-Z03	T1/(1F)
02	51-MS04-GTR03	1	51-MS04-Z03	T2/(1F)
03	51A-MS04-GTR03	1	51A-MS04-Z03	T3/(1F)

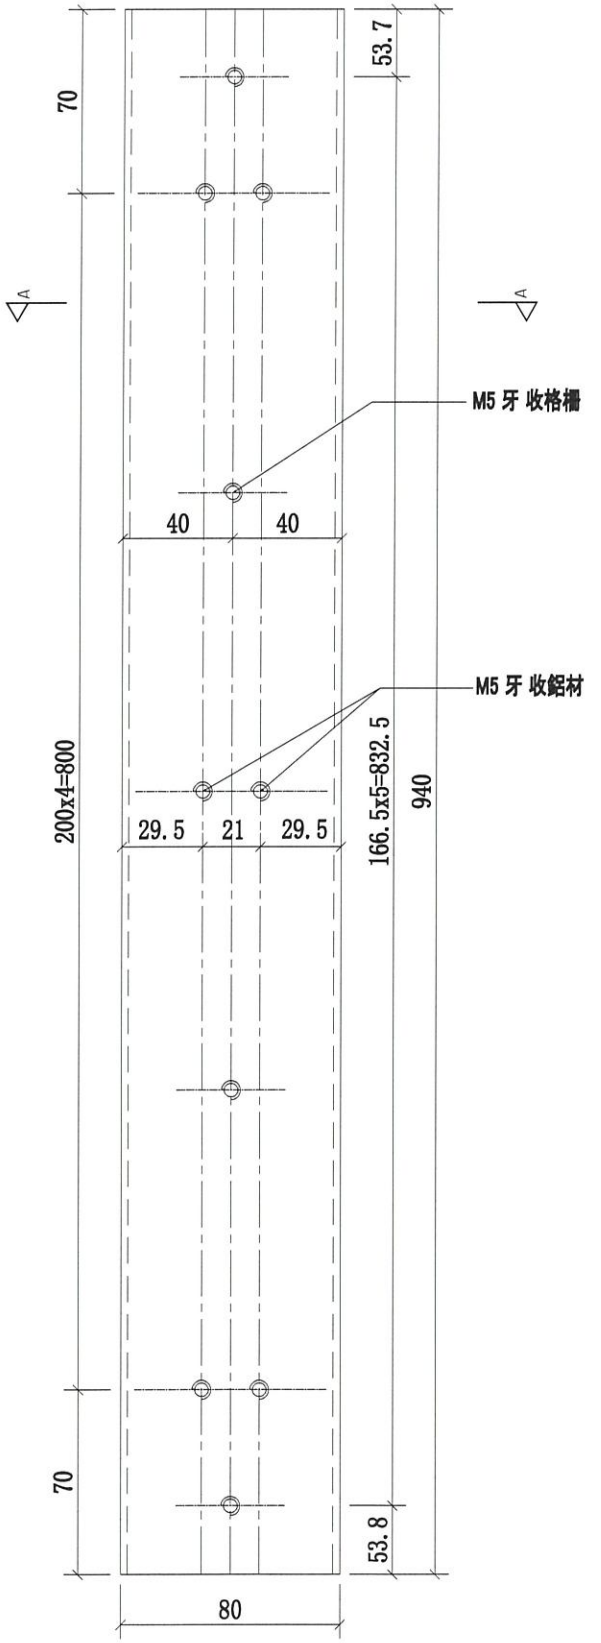

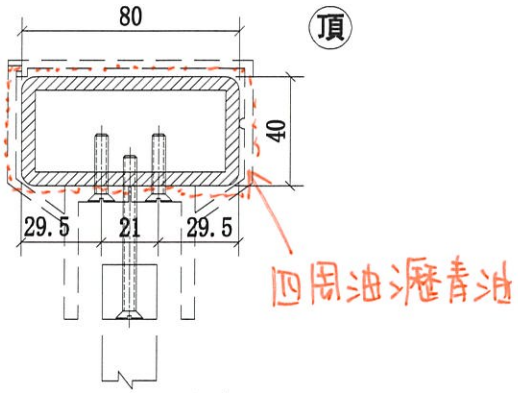


A-A
SCALE:2:1


名稱	攔河鋼格柵橫梁	制圖	CJM	2020.11.15	修改	A		
材料	80x40x5mm 鍍鋅鋼通(材質:SJ275)	復核	SHUI	2020.11.20	日期	2021.02.01		
顏色	熱浸鋅	批準			圖號	51;51A-MS04-GTR03		

美特鋁質 有限公司
MIDI Aluminium Fabricator Ltd.

工程號	J-852	地盤	亞皆老街/攔河

序號	物料編號	數量	使用位置	樓層
01	51-MS04-GTR04	1	51-MS04-Z01	T1/(1F)
02	51-MS04-GTR04	1	51-MS04-Z01	T2/(1F)
03	51A-MS04-GTR04	1	51A-MS04-Z01	T3/(1F)

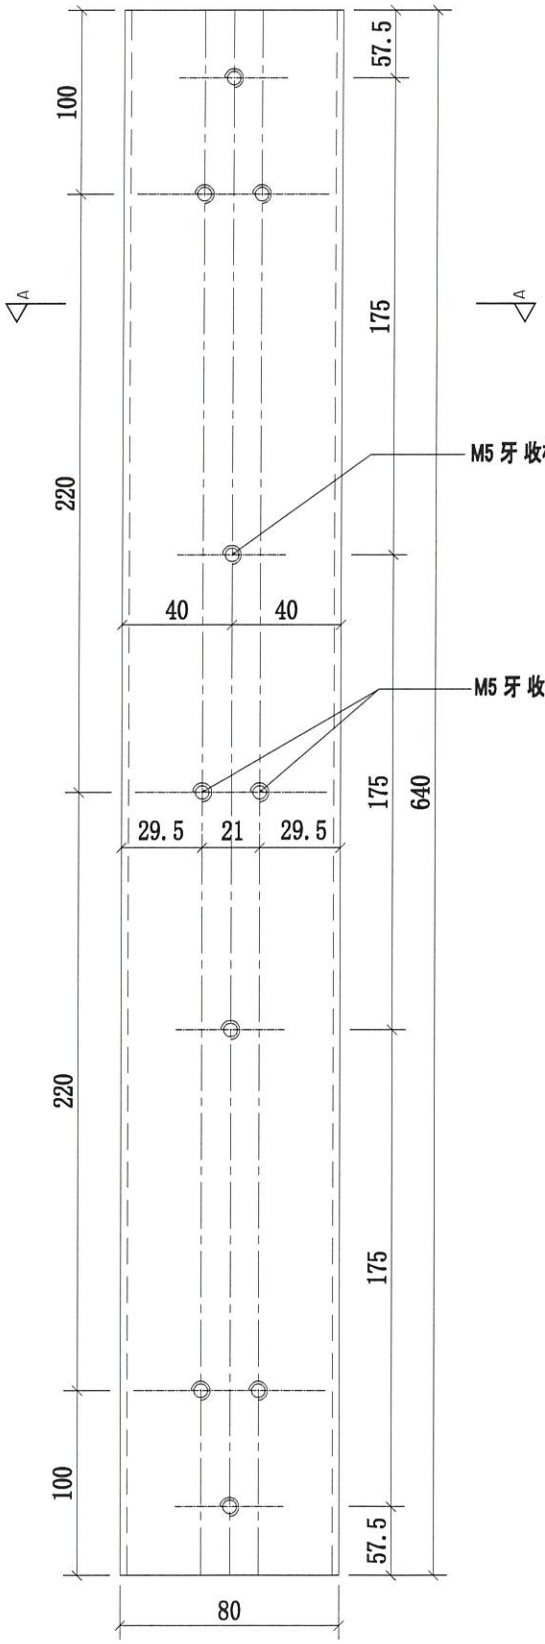

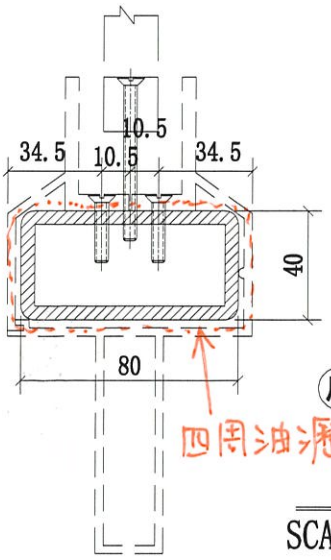


A-A
SCALE:2:1


名稱	攔河鋼格柵橫梁	制圖	CJM	2020.11.15	修改	A		
材料	80x40x5mm 鍍鋅鋼通(材質:SJ275)	復核	SHUI	2020.11.20	日期	2021.02.01		
顏色	熱浸鋅	批準			圖號	51; 51A-MS04-GTR04		

美特鋁質 有限公司
MIDI Aluminium Fabricator Ltd.

工程號	J-852	地盤	亞皆老街/攔河

序號	物料編號	數量	使用位置	樓層
01	51-MS04-GTR05	1	51-MS04-Z02	T1/(1F)
02	51-MS04-GTR05	1	51-MS04-Z02	T2/(1F)
03	51A-MS04-GTR05	1	51A-MS04-Z02	T3/(1F)

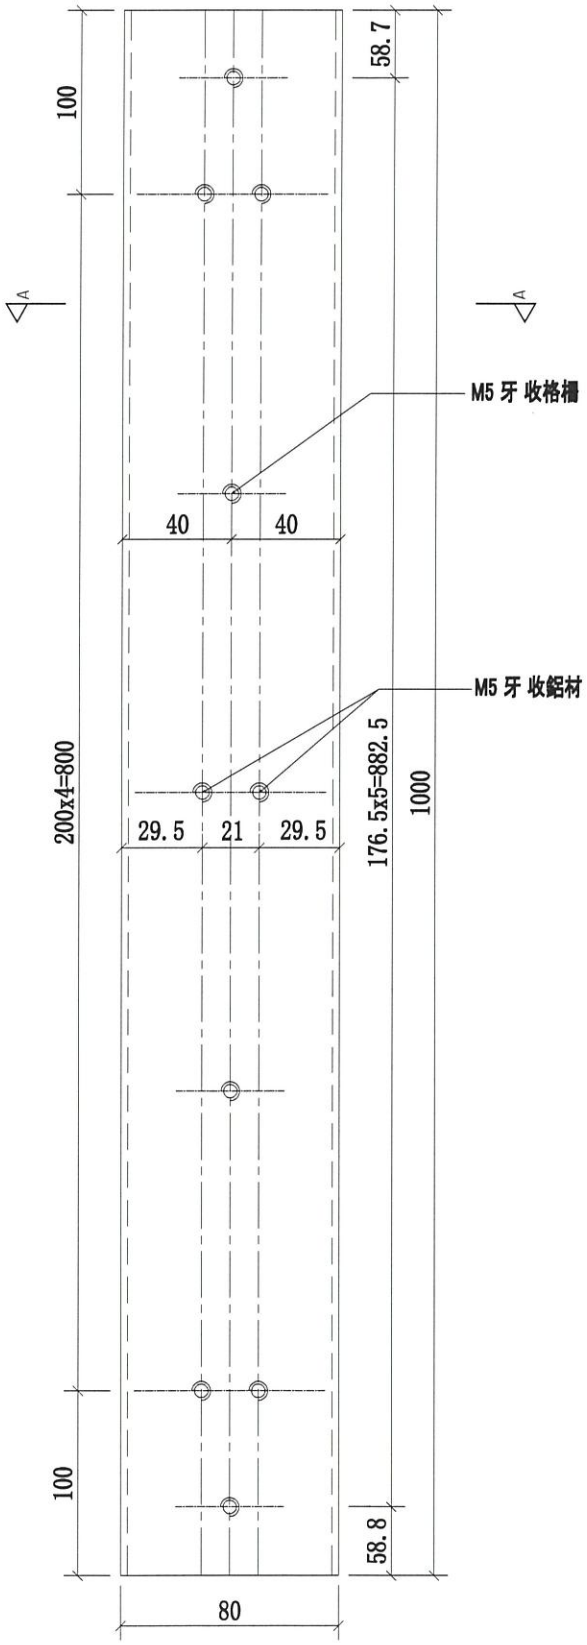

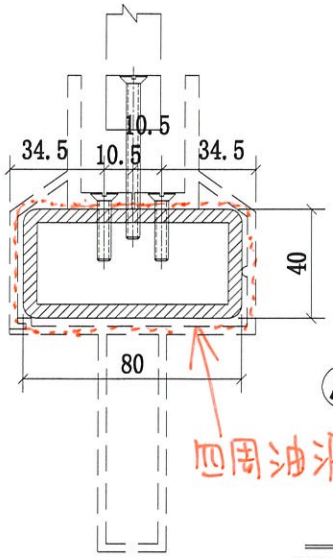


A-A
SCALE:2:1

名稱	攔河鋼格柵橫梁	制圖	CJM	2020.11.15	修改	A		
材料	80x40x5mm 鍍鋅鋼通(材質:SJ275)	復核	SHUI	2020.11.20	日期	2021.02.01		
顏色	燒銹	批準			圖號	51A;51-MS04-GTR05		

美特鋁質 有限公司
MIDI Aluminium Fabricator Ltd.

工程號	J-852	地盤	亞皆老街/攔河

序號	物料編號	數量	使用位置	樓層
01	51-MS04-GTR06	1	51-MS04-Z03	T1/(1F)
02	51-MS04-GTR06	1	51-MS04-Z03	T2/(1F)
03	51A-MS04-GTR06	1	51A-MS04-Z03	T3/(1F)

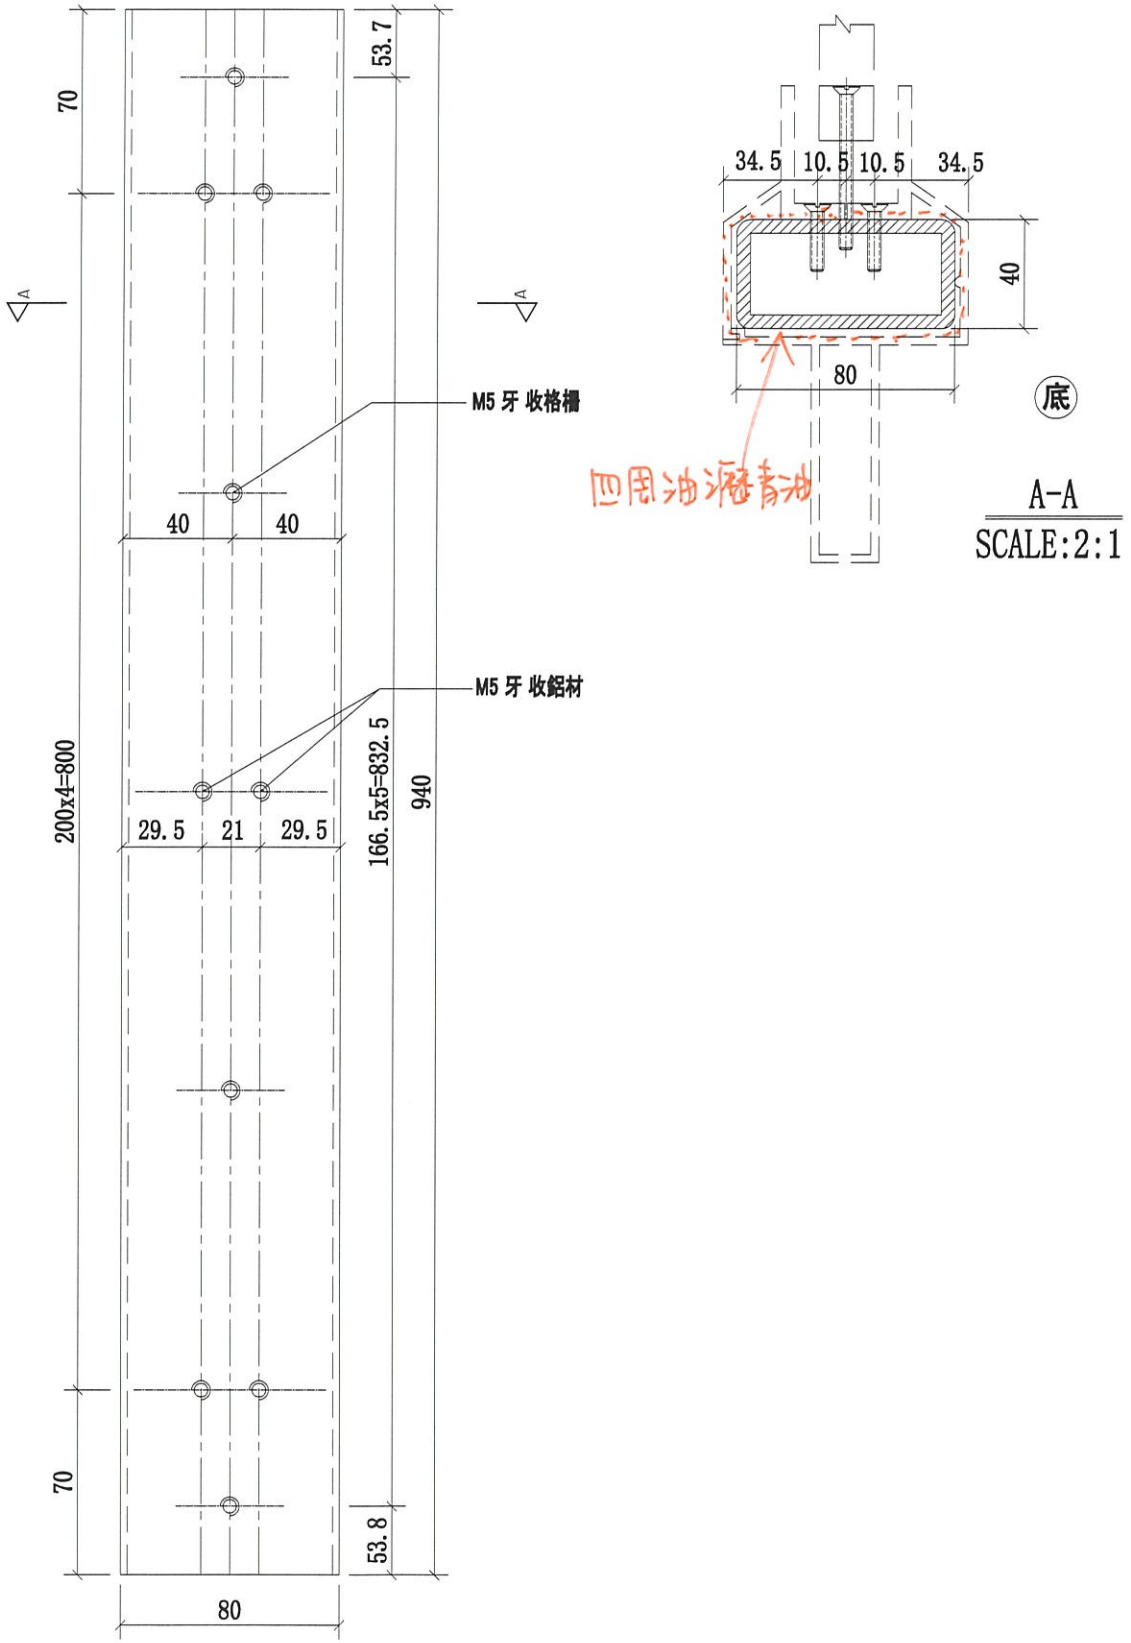


名稱	攔河鋼格柵橫梁	制圖	CJM	2020.11.15	修改	A		
材料	80x40x5mm 鍍鋅鋼通(材質:SJ275)	復核	SHUI	2020.11.20	日期	2021.02.01		
顏色	熱浸鋅	批準			圖號	51A;51-MS04-GTR06		

Ref = EI 2997/2529B

美特鋁質 有限公司
MIDI Aluminium Fabricator Ltd.

工程號	J-852	地盤	亞皆老街/欄河

序號	物料編號	數量	使用位置	樓層
01	51B-MS01-Z01	16	SD-GB-5001B	T1/(2F~23F)
02	51B-MS01-Z01	16	SD-GB-5001B	T2/(2F~23F)
03	51B-MS01-Z01	16	SD-GB-5001B	T3/(2F~23F)

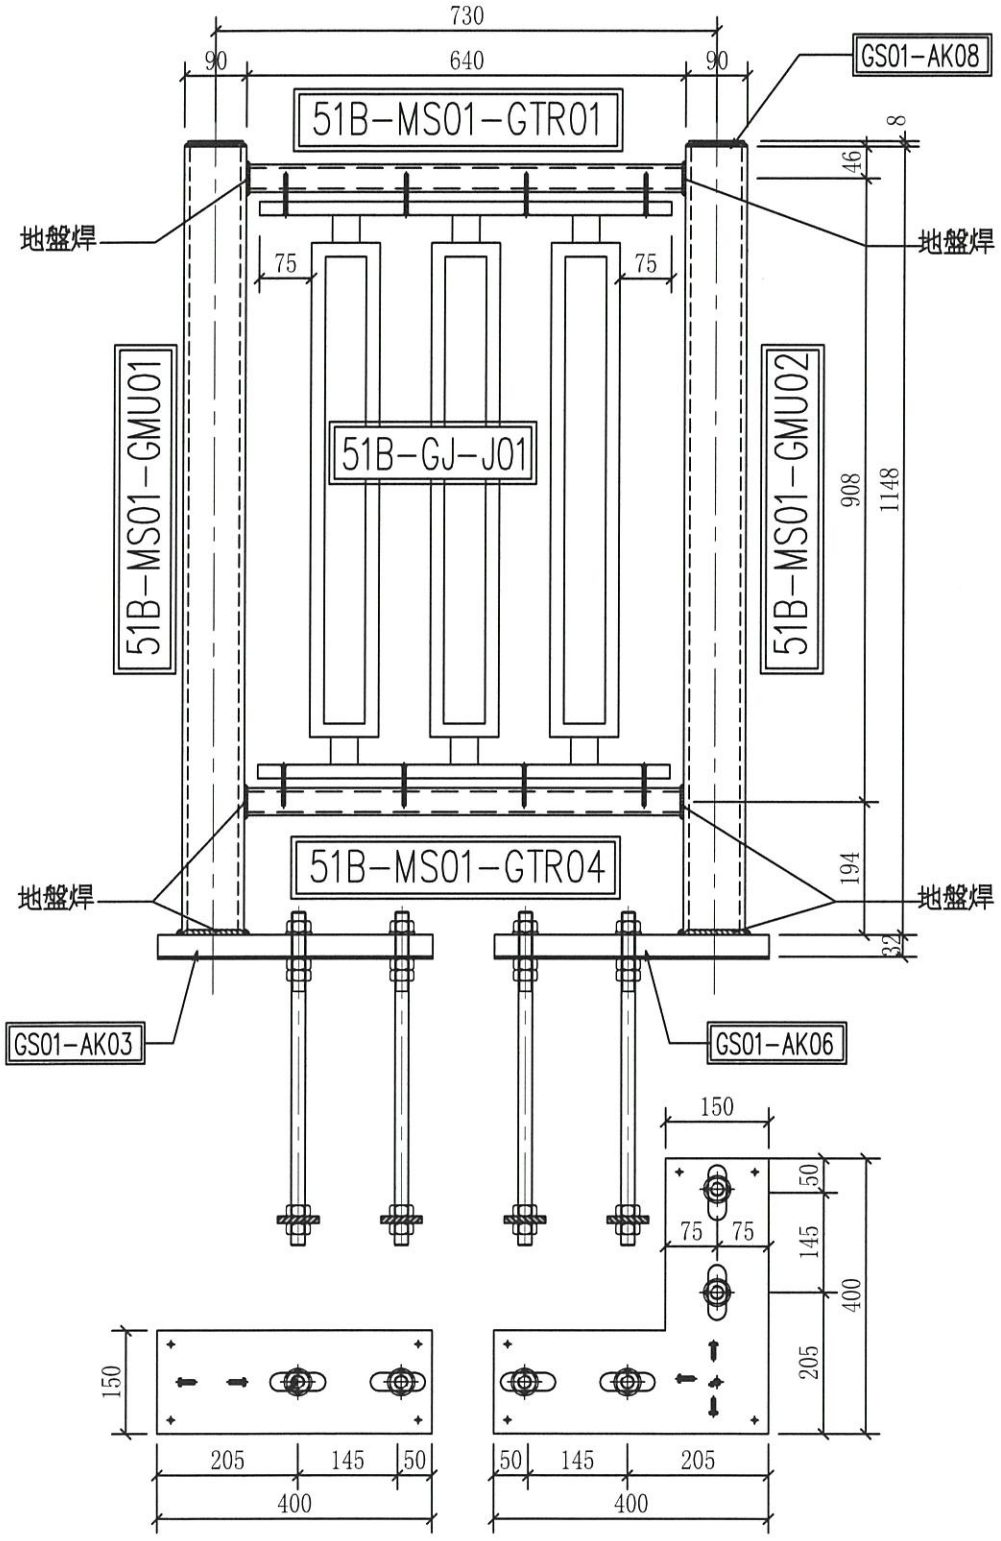


名稱	欄河鋼格柵組裝圖	制圖	CJM	2020.11.15	修改	A		
材料	90x90x8鋼通(80x40)鋼通	復核	SHUI	2020.11.20	日期	2021.01.14		
顏色	CSC20200514-4	批準			圖號	51B-MS01-Z01		

Ref: E12997/259

美特鋁質 有限公司
MIDI Aluminium Fabricator Ltd.

工程號	J-852	地盤	亞皆老街 ／攔河

序號	物料編號	數量	使用位置	樓層
01	51B-MS01-Z02	16	SD-GB-5001B	T1/(2F~23F)
02	51B-MS01-Z02	16	SD-GB-5001B	T2/(2F~23F)
03	51B-MS01-Z02	16	SD-GB-5001B	T3/(2F~23F)

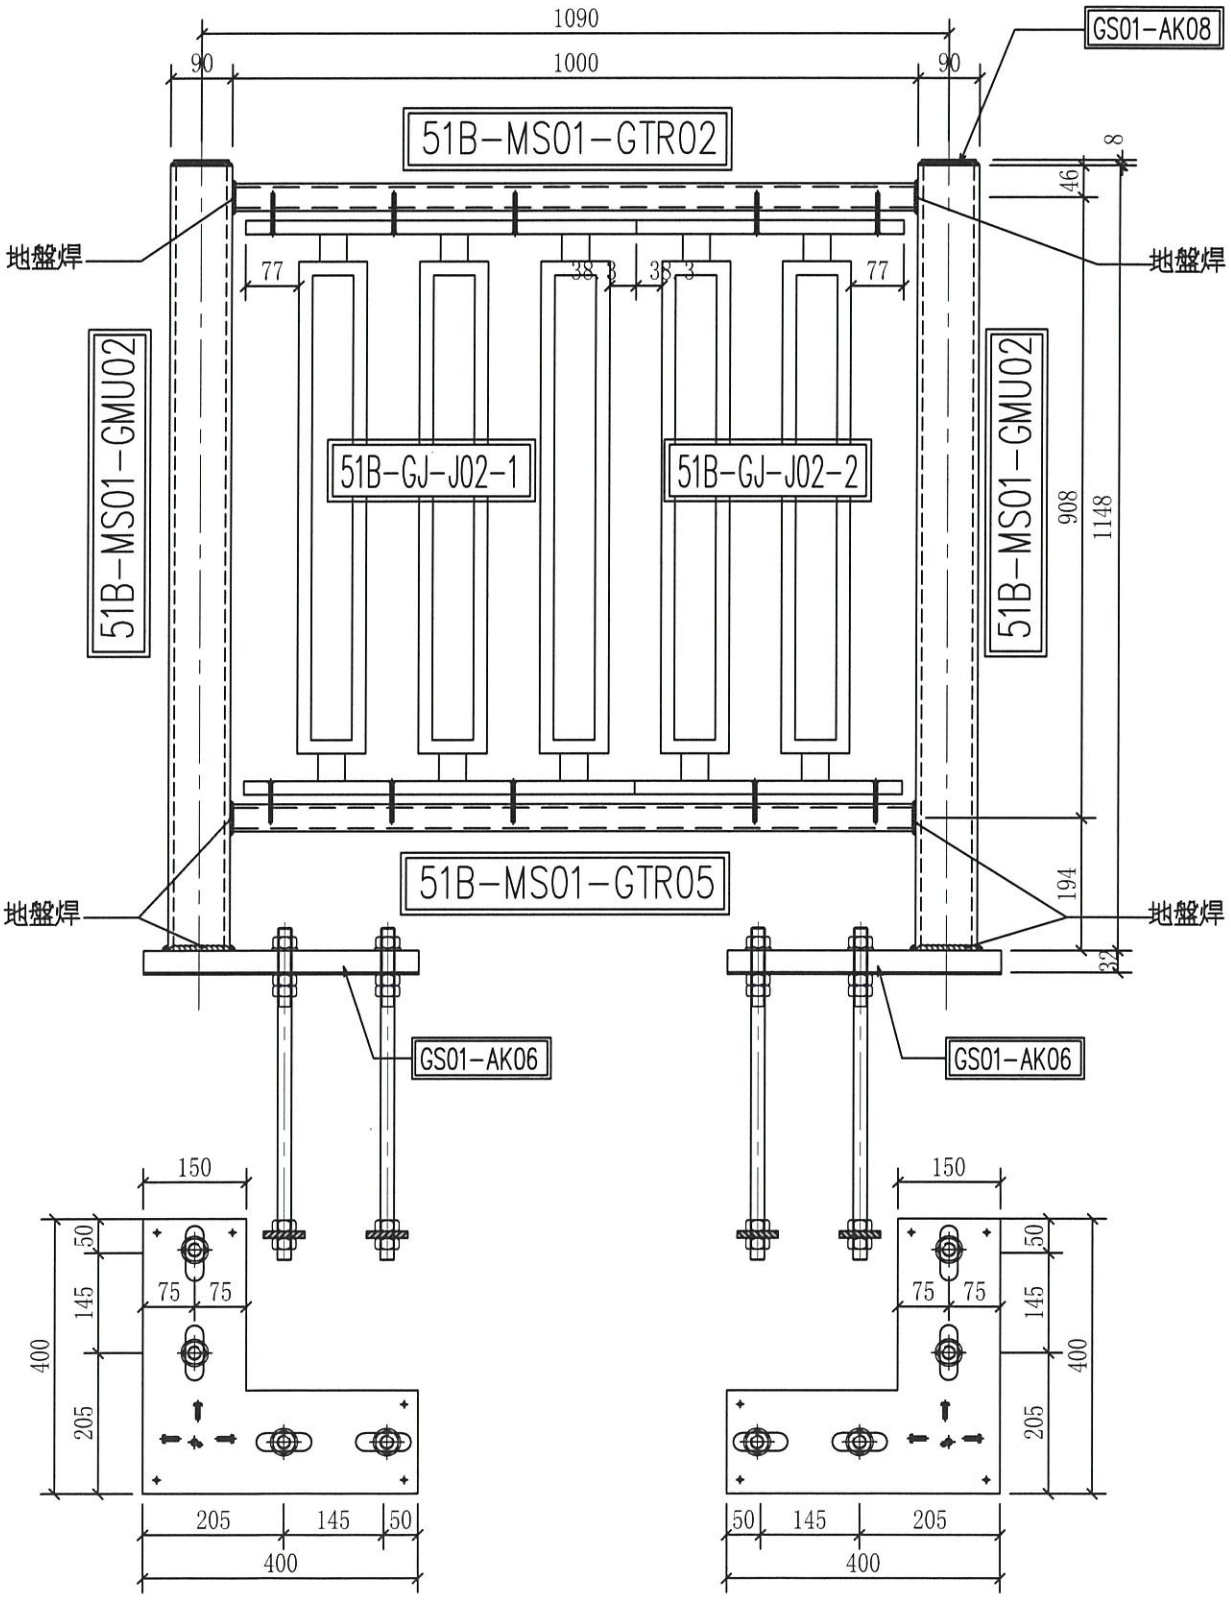


名稱	攔河鋼格柵組裝圖	制圖	CJM	2020.11.15	修改	A		
材料	90x90x8鋼通(80x40)鋼通	復核	SHUI	2020.11.20	日期	2021.01.14		
顏色	CSC20200514-4	批準			圖號	51B-MS01-Z02		

Ref. E12977/2529D

美特鋁質 有限公司
MIDI Aluminium Fabricator Ltd.

工程號	J-852	地盤	亞皆老街/攔河

序號	物料編號	數量	使用位置	樓層
01	51B-MS01-Z03	16	SD-GB-5001B	T1/(2F~23F)
02	51B-MS01-Z03	16	SD-GB-5001B	T2/(2F~23F)
03	51B-MS01-Z03	16	SD-GB-5001B	T3/(2F~23F)

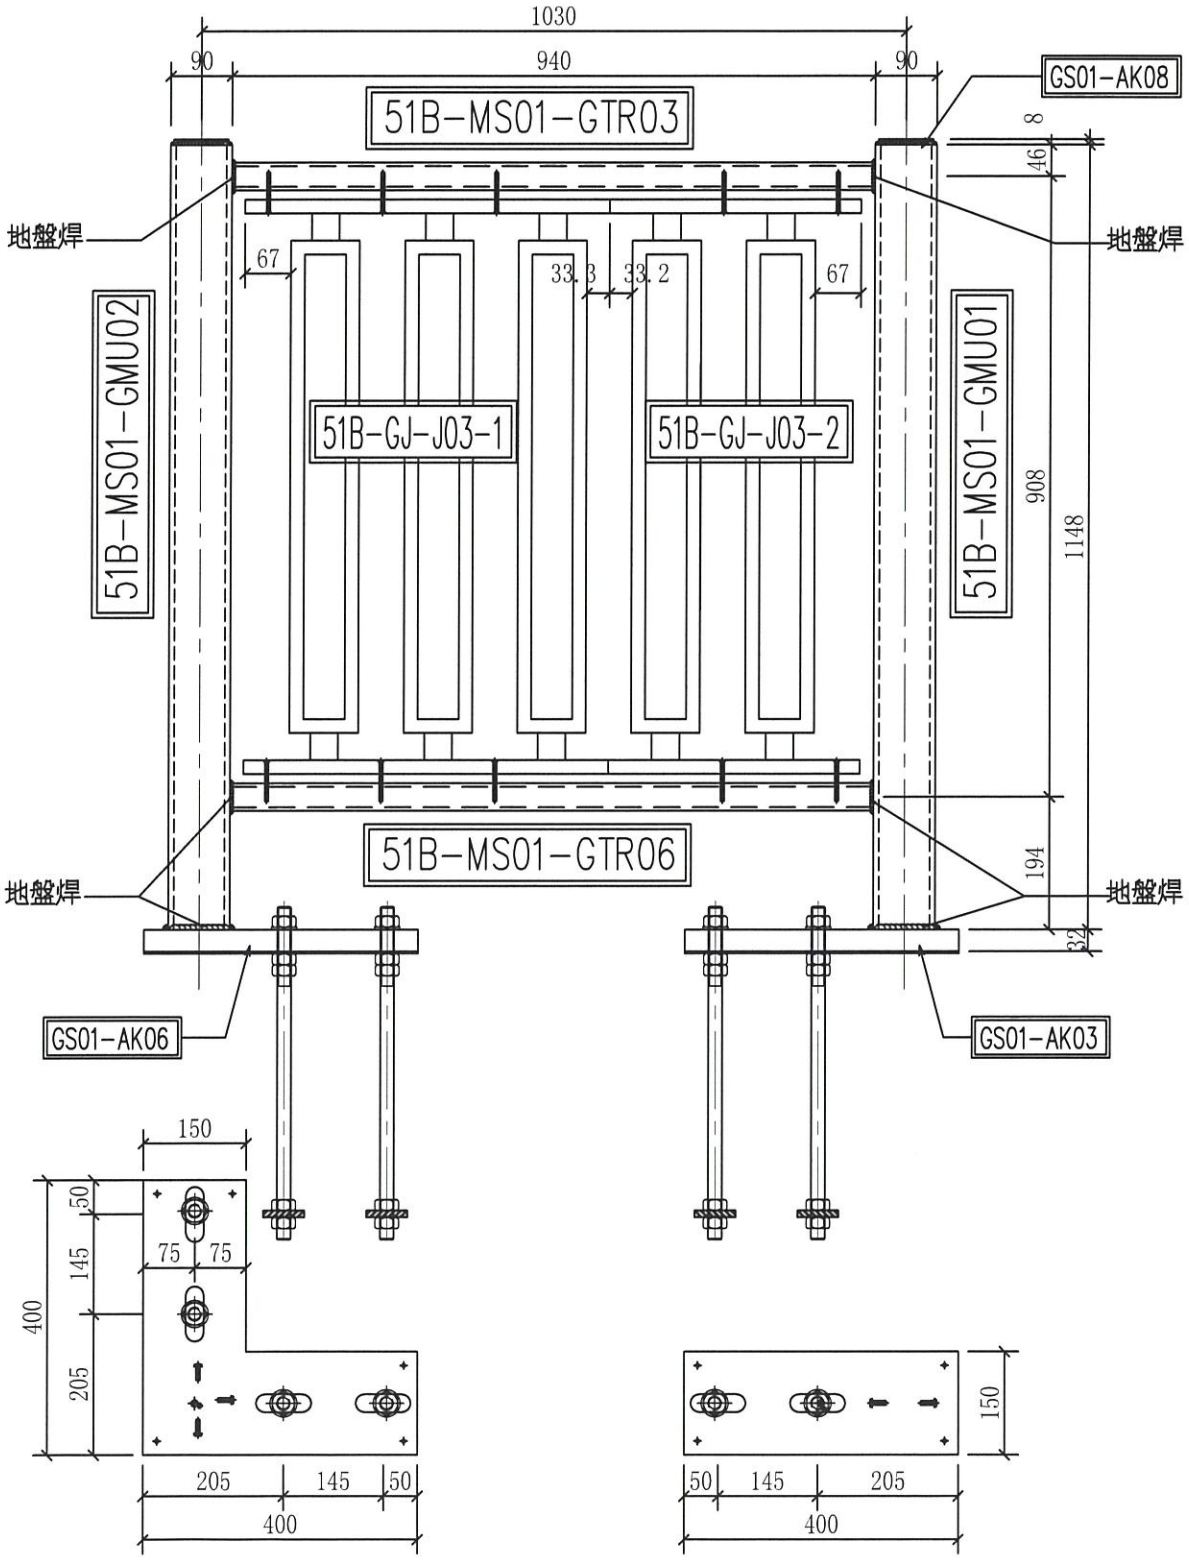


名稱	攔河鋼格柵組裝圖	制圖	CJM	2020.11.15	修改	A	B	
材料	90x90x8鋼通(80x40)鋼通	復核	SHUI	2020.11.20	日期	2021.1.6	2021.01.14	
顏色	CSC20200514-4	批準			圖號	51B-MS01-Z03		

Ref: E2 X529C

美特鋁質 有限公司
MIDI Aluminium Fabricator Ltd.

工程號	J-852	地盤	亞皆老街/攔河

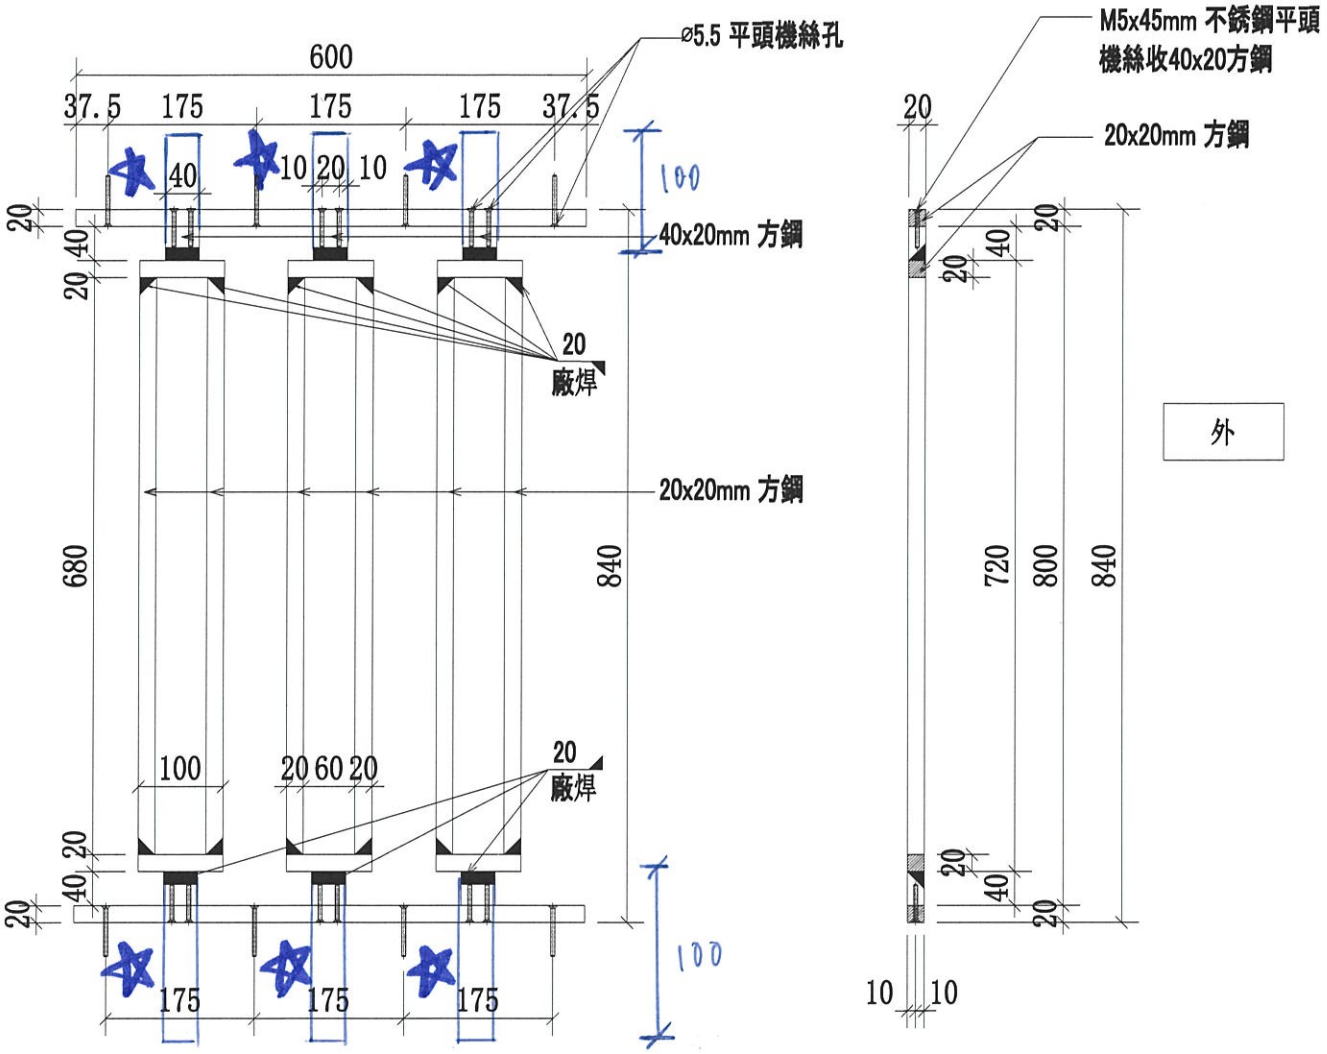

女加長至100，點焊後割至40


序號	物料編號	數量	使用位置	樓層
01	51B-GJ-J01	16	51B-MS01-Z01	T1/(2F~23F)
02	51B-GJ-J01	16	51B-MS01-Z01	T2/(2F~23F)
03	51B-GJ-J01	16	51B-MS01-Z01	T3/(2F~23F)

名稱	攔河鋼格柵組合拼裝圖	制圖	CJM	2020.11.15	修改	A	B	
材料	20x20(40x20)方鋼(材質:SJ275)	復核	SHUI	2020.11.20	日期	2021.01.14	2021.02.01	
顏色	CSC20200514-4	批準			圖號	51B-GJ-J01		

Ref: EJ X539C

美特鋁質 有限公司
MIDI Aluminium Fabricator Ltd.

工程號	J-852	地盤	亞皆老街／欄河

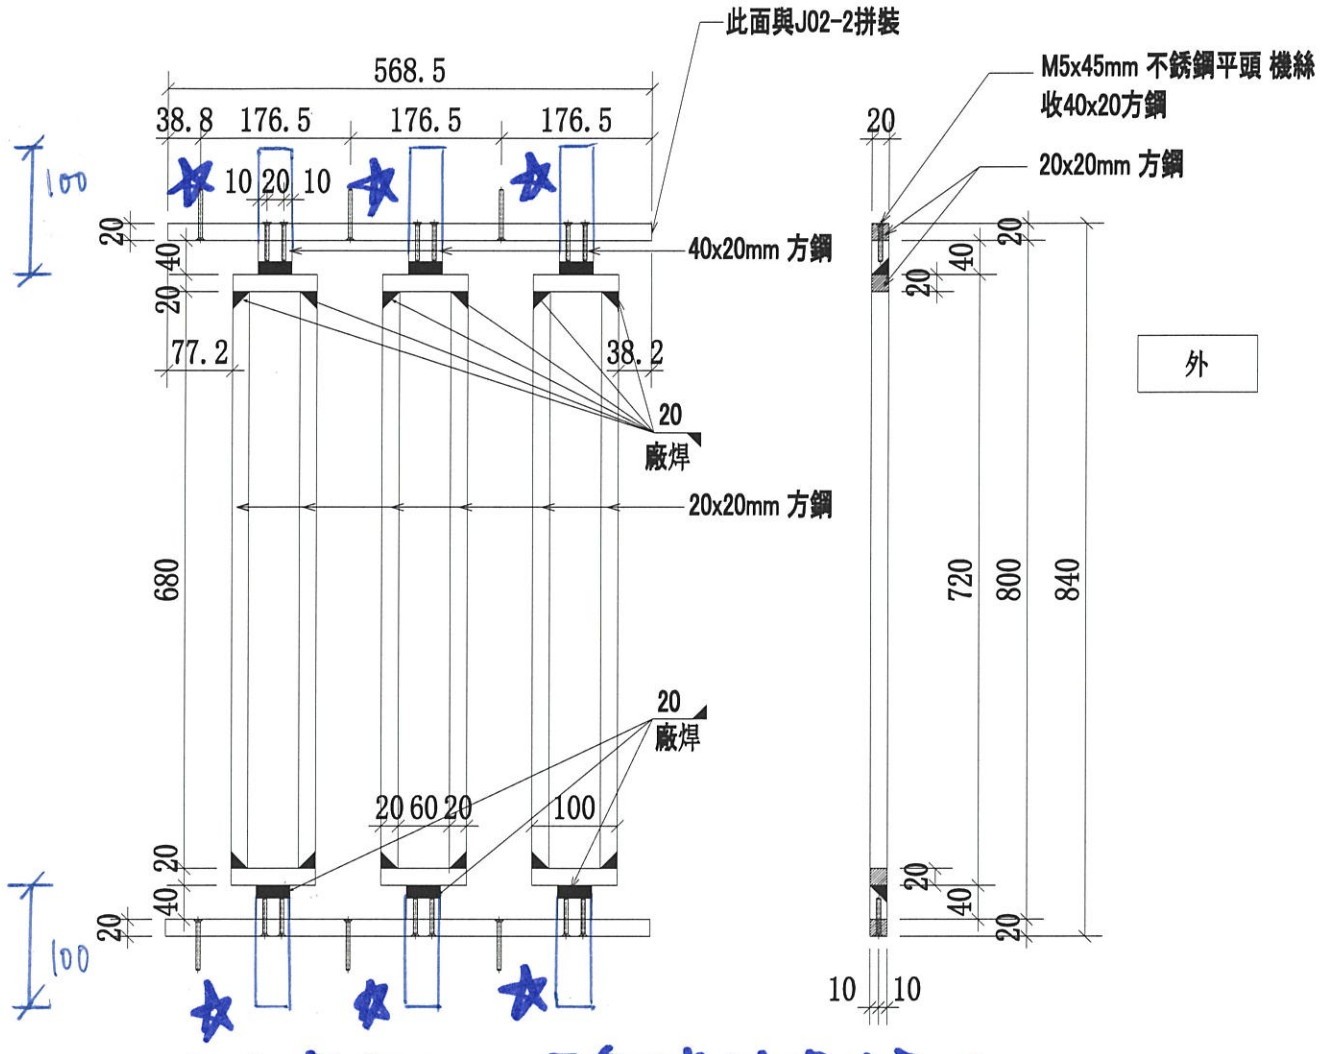

女加長至100，點焊後剔至40

51B-GJ-J02-01與51B-GJ-J02-02拼裝


序號	物料編號	數量	使用位置	樓層
01	51B-GJ-J02-1	16	51B-MS01-Z02	T1/(2F~23F)
02	51B-GJ-J02-1	16	51B-MS01-Z02	T2/(2F~23F)
03	51B-GJ-J02-1	16	51B-MS01-Z02	T3/(2F~23F)

名稱	欄河鋼格柵組合拼裝圖	制圖	CJM	2020.11.15	修改	A	B
材料	20x20(40x20)方鋼(材質:SJ275)	復核	SHUI	2020.11.20	日期	2021.01.14	2021.02.01
顏色	CSC20200514-4	批準			圖號	51B-GJ-J02-1	

Ref: E2 J329c

美特鋁質 有限公司
MIDI Aluminium Fabricator Ltd.

工程號	J-852	地盤	亞皆老街/欄河

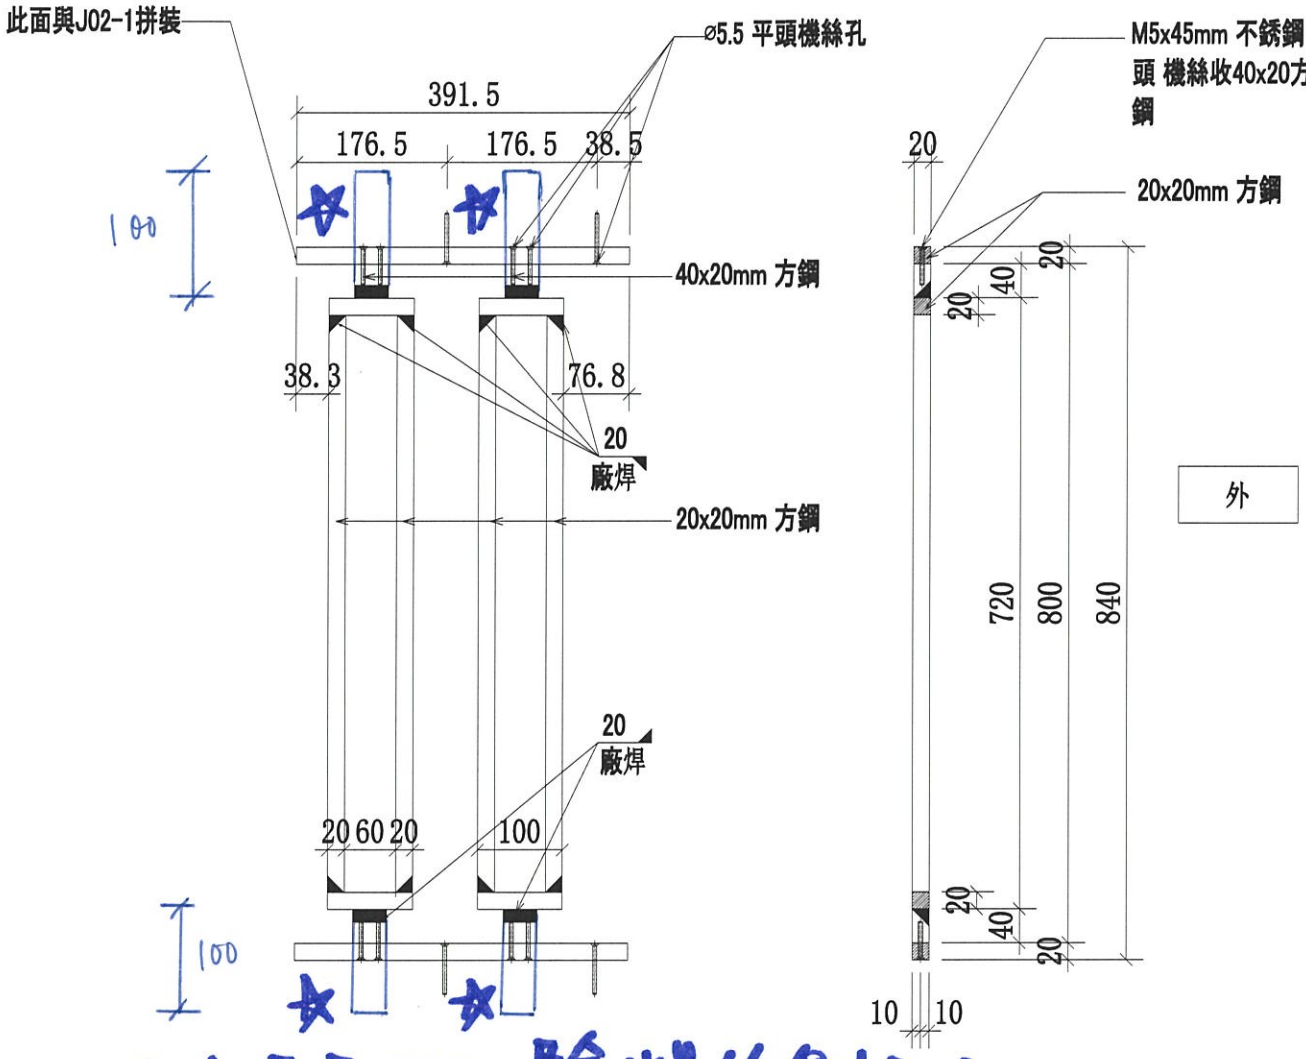

女加長至100，點焊後割至40

51B-GJ-J02-01與51B-GJ-J02-02拼裝


序號	物料編號	數量	使用位置	樓層
01	51B-GJ-J02-2	16	51B-MS01-Z02	T1/(2F~23F)
02	51B-GJ-J02-2	16	51B-MS01-Z02	T2/(2F~23F)
03	51B-GJ-J02-2	16	51B-MS01-Z02	T3/(2F~23F)

名稱	欄河鋼格柵組合拼裝圖	制圖	CJM	2020.11.15	修改	A	B
材料	20x20(40x20)方鋼(材質:SJ275)	復核	SHUI	2020.11.20	日期	2021.01.14	2021.02.01
顏色	CSC20200514-4	批準			圖號	51B-GJ-J02-2	

Ref: E2 xxxxC

美特鋁質 有限公司
MIDI Aluminium Fabricator Ltd.

工程號	J-852	地盤	亞皆老街／欄河

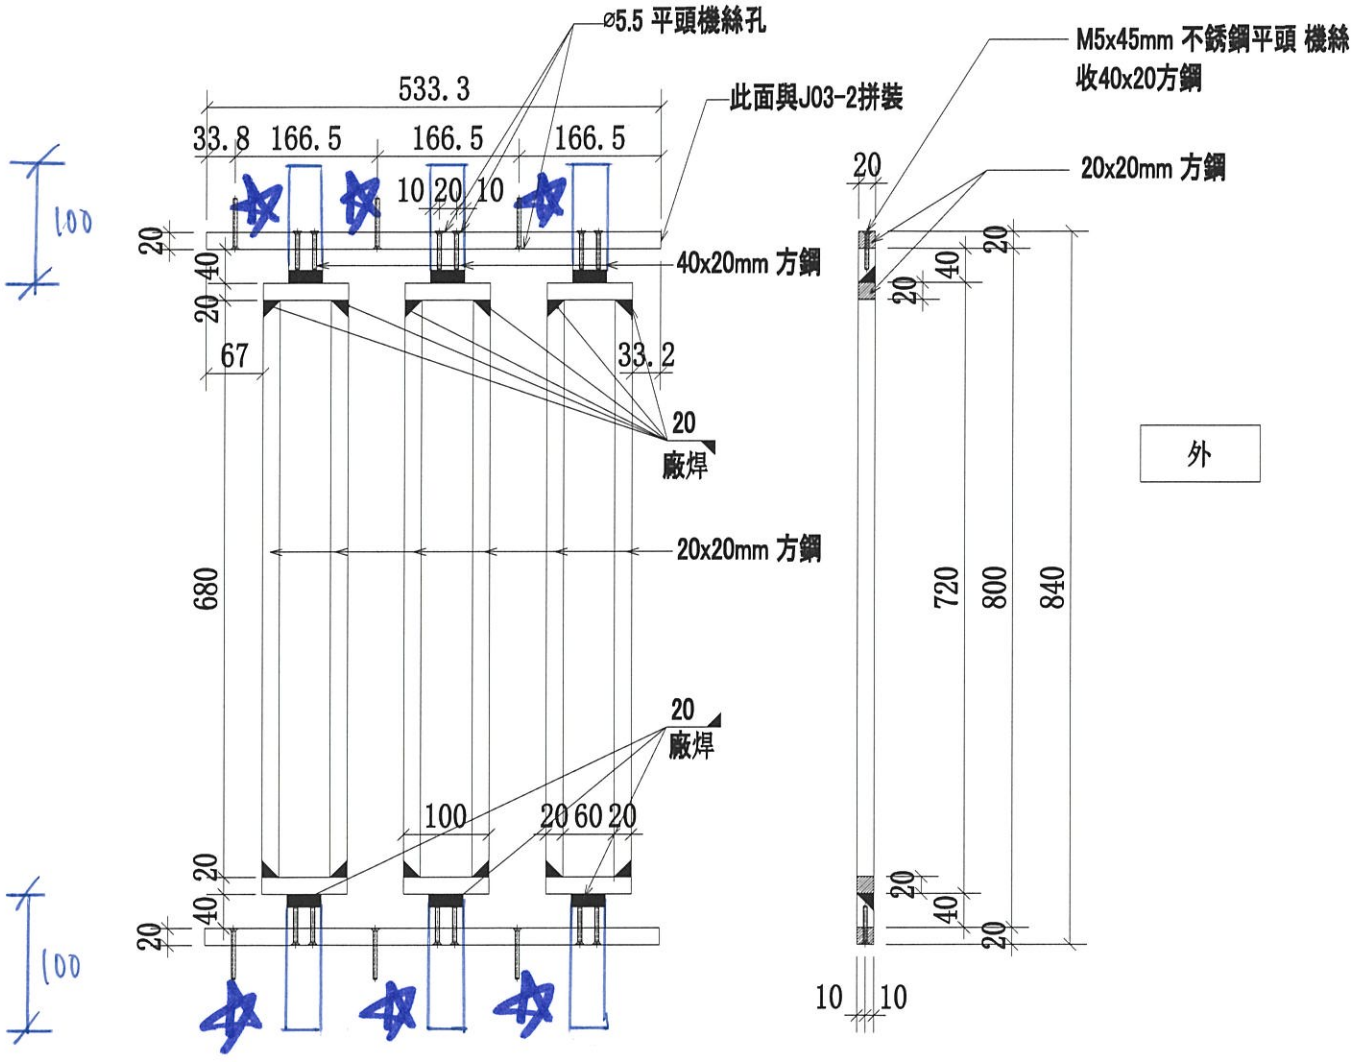

51B-GJ-J03-01與51B-GJ-J03-02拼裝

女加長至100，驗焊後磨至40


序號	物料編號	數量	使用位置	樓層
01	51B-GJ-J03-1	16	51B-MS01-Z03	T1/(2F~23F)
02	51B-GJ-J03-1	16	51B-MS01-Z03	T2/(2F~23F)
03	51B-GJ-J03-1	16	51B-MS01-Z03	T3/(2F~23F)

名稱	欄河鋼格柵組合拼裝圖	制圖	CJM	2020.11.15	修改	A	B
材料	20x20(40x20)方鋼(材質:SJ275)	復核	SHUI	2020.11.20	日期	2021.01.14	2021.02.01
顏色	CSC20200514-4	批準			圖號	51B-GJ-J03-1	

Ref: E2-3549C

美特鋁質 有限公司
MIDI Aluminium Fabricator Ltd.

工程號	J-852	地盤	亞皆老街/攔河

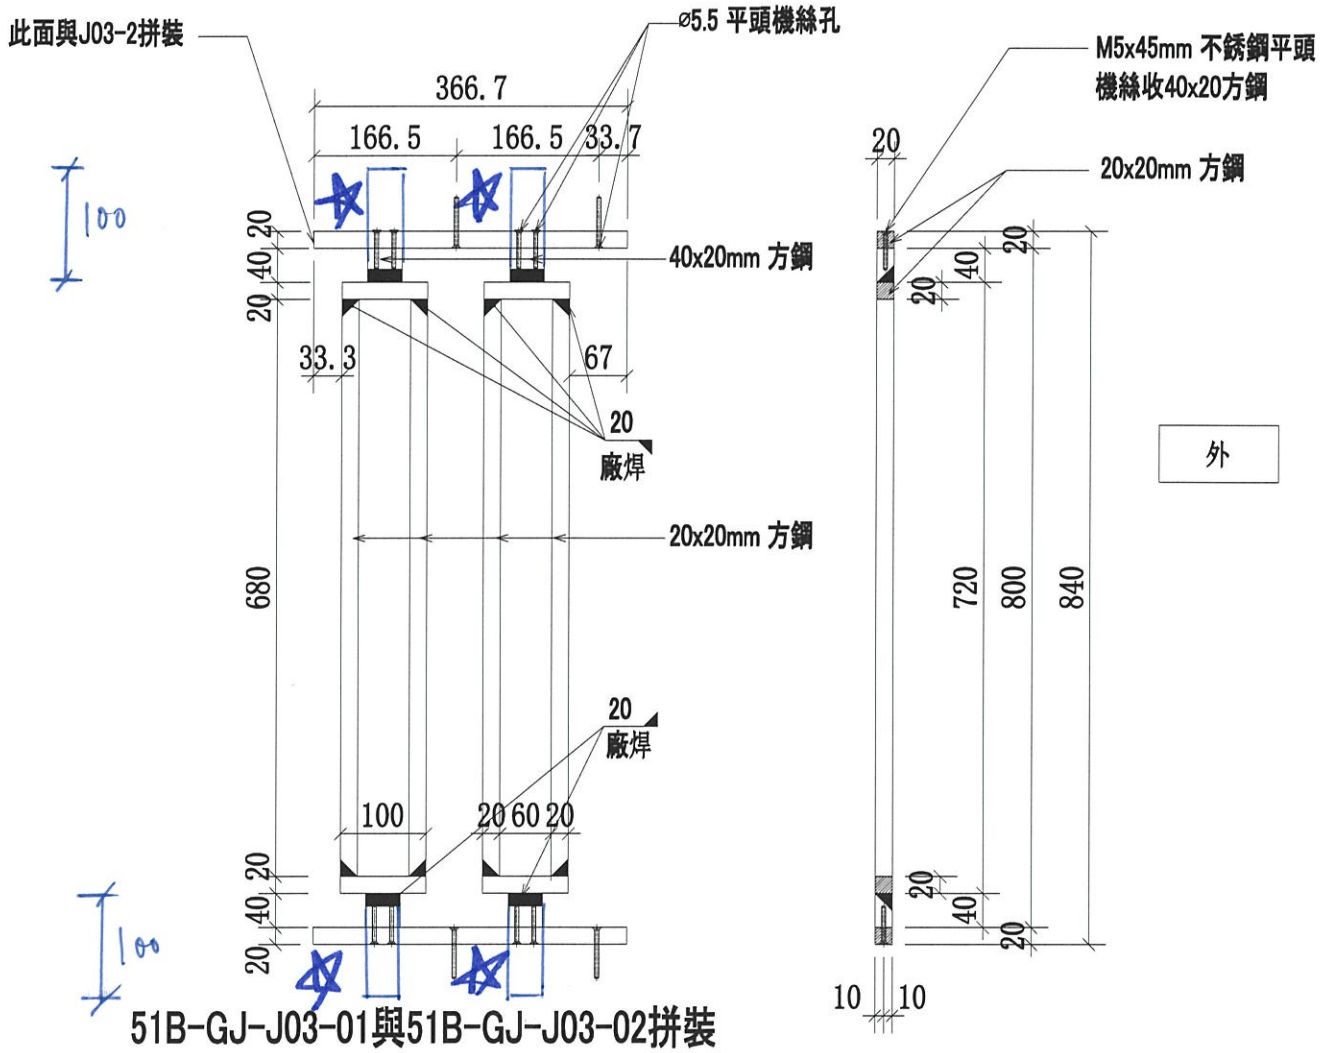

51B-GJ-J03-01與51B-GJ-J03-02拼裝

★加長至100，點焊後割至40


序號	物料編號	數量	使用位置	樓層
01	51B-GJ-J03-2	16	51B-MS01-Z03	T1/(2F~23F)
02	51B-GJ-J03-2	16	51B-MS01-Z03	T2/(2F~23F)
03	51B-GJ-J03-2	16	51B-MS01-Z03	T3/(2F~23F)

名稱	攔河鋼格柵組合拼裝圖	制圖	CJM	2020.11.15	修改	A	B
材料	20x20(40x20)方鋼(材質:SJ275)	復核	SHUI	2020.11.20	日期	2021.01.14	2021.02.01
顏色	CSC20200514-4	批準			圖號	51B-GJ-J03-2	

Ref: E2 2529

美特鋁質 有限公司
MIDI Aluminium Fabricator Ltd.

工程號	J-852	地盤	亞皆老街 ／攔河

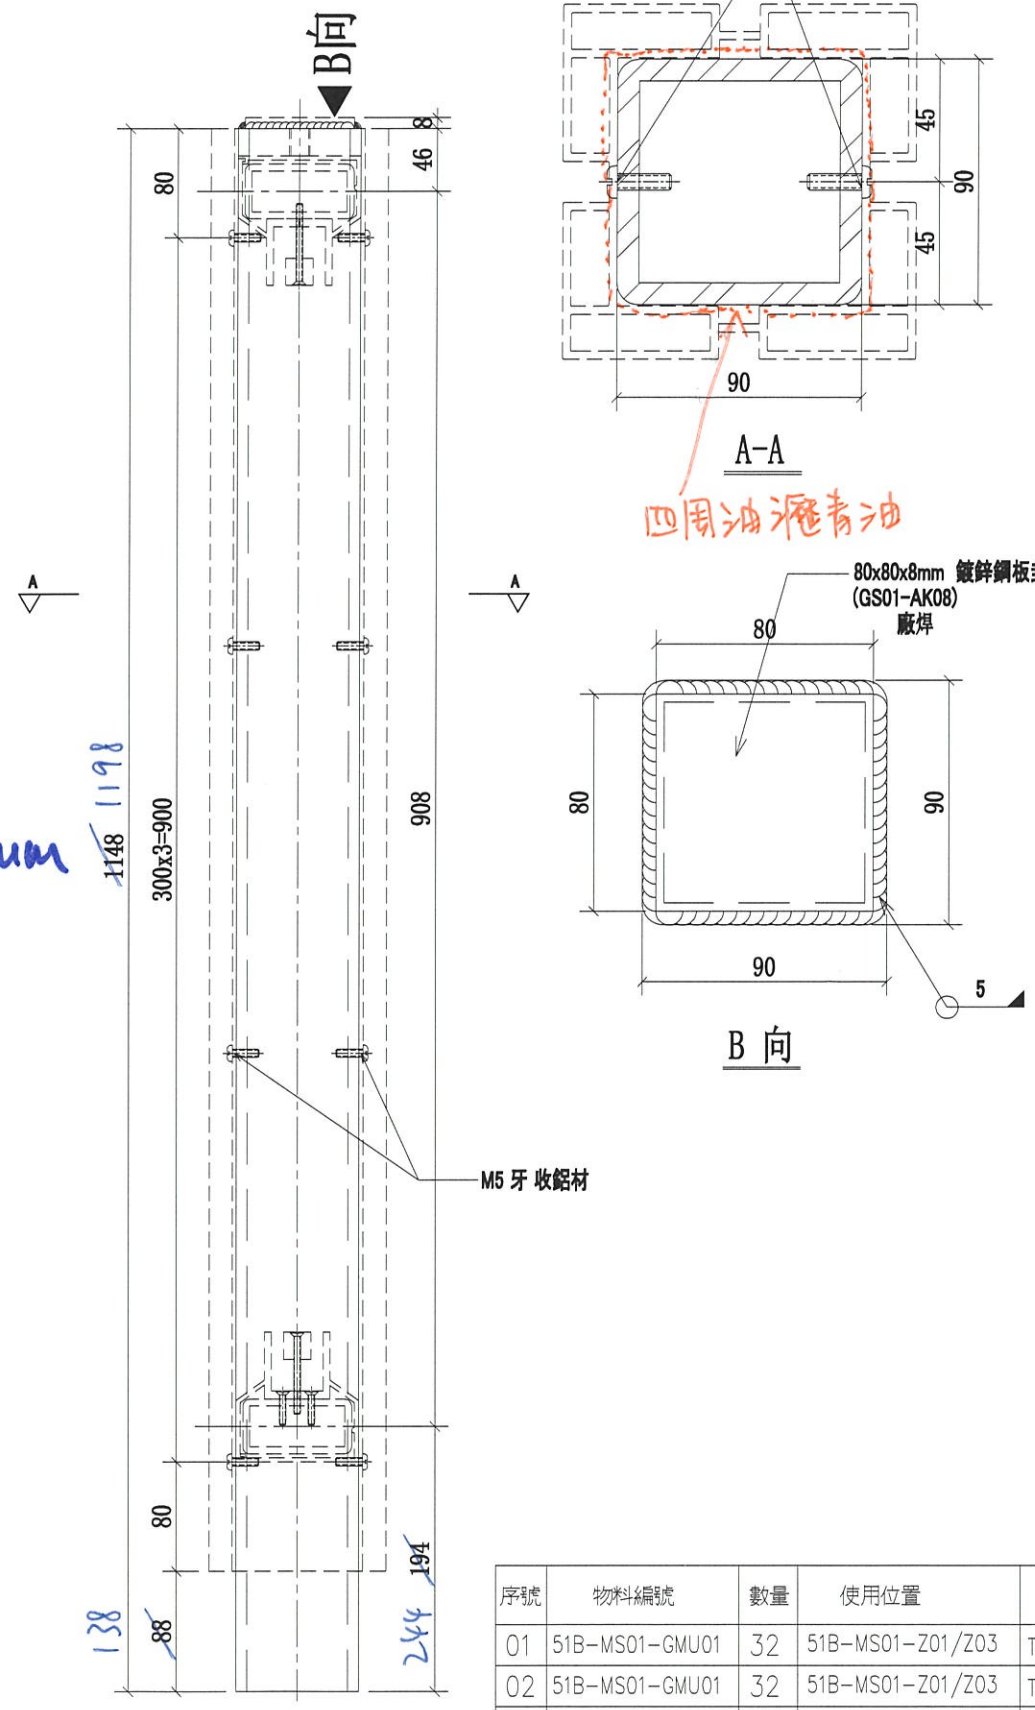

預長 50mm


序號	物料編號	數量	使用位置	樓層
01	51B-MS01-GMU01	32	51B-MS01-Z01/Z03	T1/(2F~23F)
02	51B-MS01-GMU01	32	51B-MS01-Z01/Z03	T2/(2F~23F)
03	51B-MS01-GMU01	32	51B-MS01-Z01/Z03	T3/(2F~23F)


名稱	攔河鋼格柵邊立柱	制圖	CJM	2020.11.15	修改	A	B	
材料	90x90x8mm 鍍鋅鋼通(材質:SJ275)	復核	SHUI	2020.11.20	日期	2021.01.14	2021.02.01	
顏色	熱浸鋅	批準			圖號	51B-MS01-GMU01		

Ref: E23529

美特鋁質 有限公司
MIDI Aluminium Fabricator Ltd.

工程號	J-852	地盤	亞皆老街 / 攔河

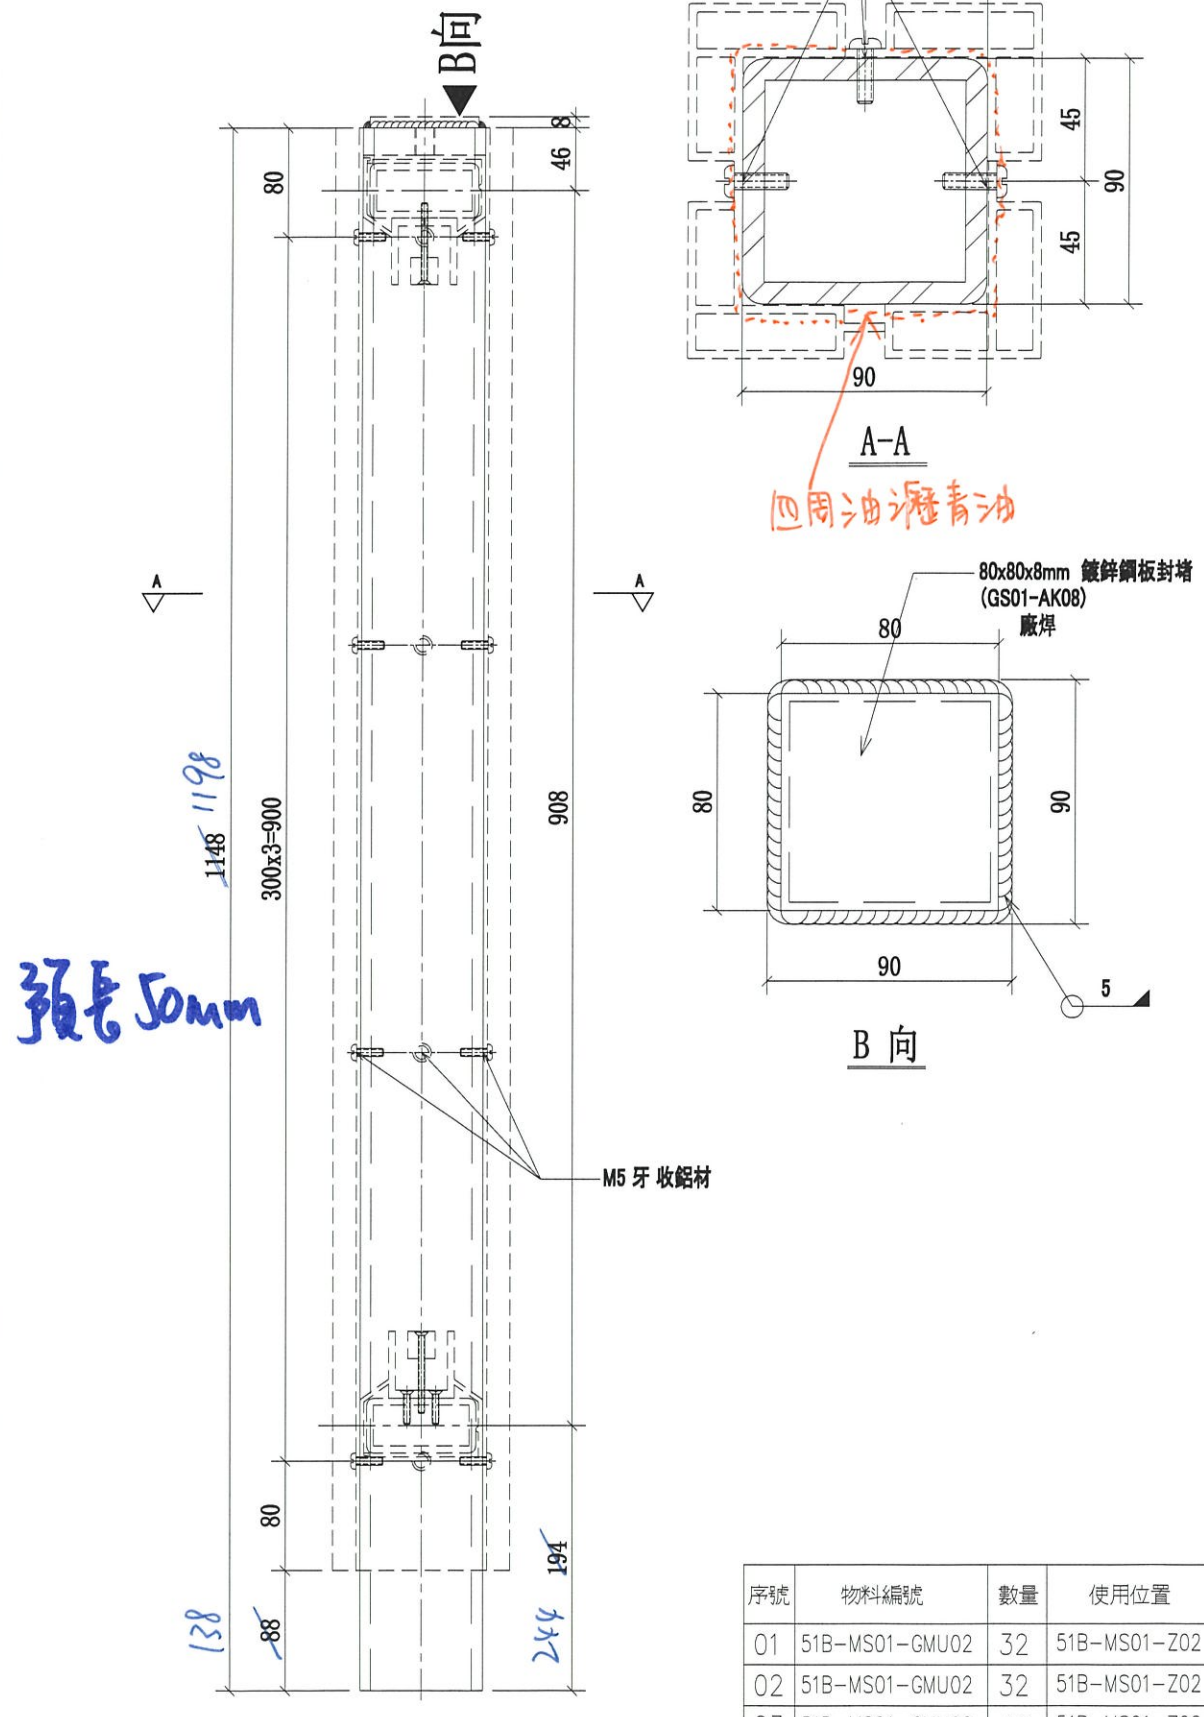

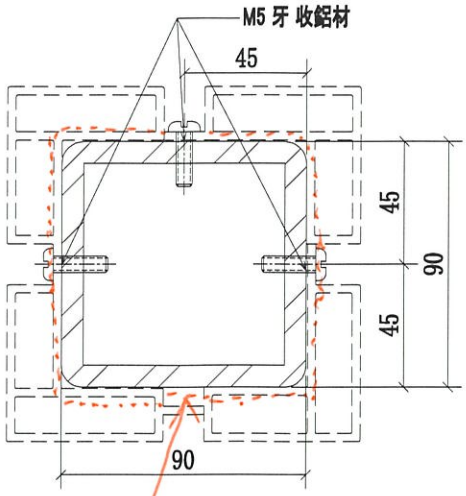

A-A

四周油漏青油


B 向

序號	物料編號	數量	使用位置	樓層
01	51B-MS01-GMU02	32	51B-MS01-Z02	T1/(2F~23F)
02	51B-MS01-GMU02	32	51B-MS01-Z02	T2/(2F~23F)
03	51B-MS01-GMU02	32	51B-MS01-Z02	T3/(2F~23F)


名稱	攔河鋼格柵轉角立柱	制圖	CJM	2020.11.15	修改	A	B	
材料	90x90x8mm 鍍鋅鋼通(材質:SJ275)	復核	SHUI	2020.11.20	日期	2021.01.14	2021.02.01	
顏色	熱浸鋅	批準			圖號	51B-MS01-GMU02		

美特鋁質 有限公司
MIDI Aluminium Fabricator Ltd.

工程號	J-852	地盤	亞皆老街 ／欄河

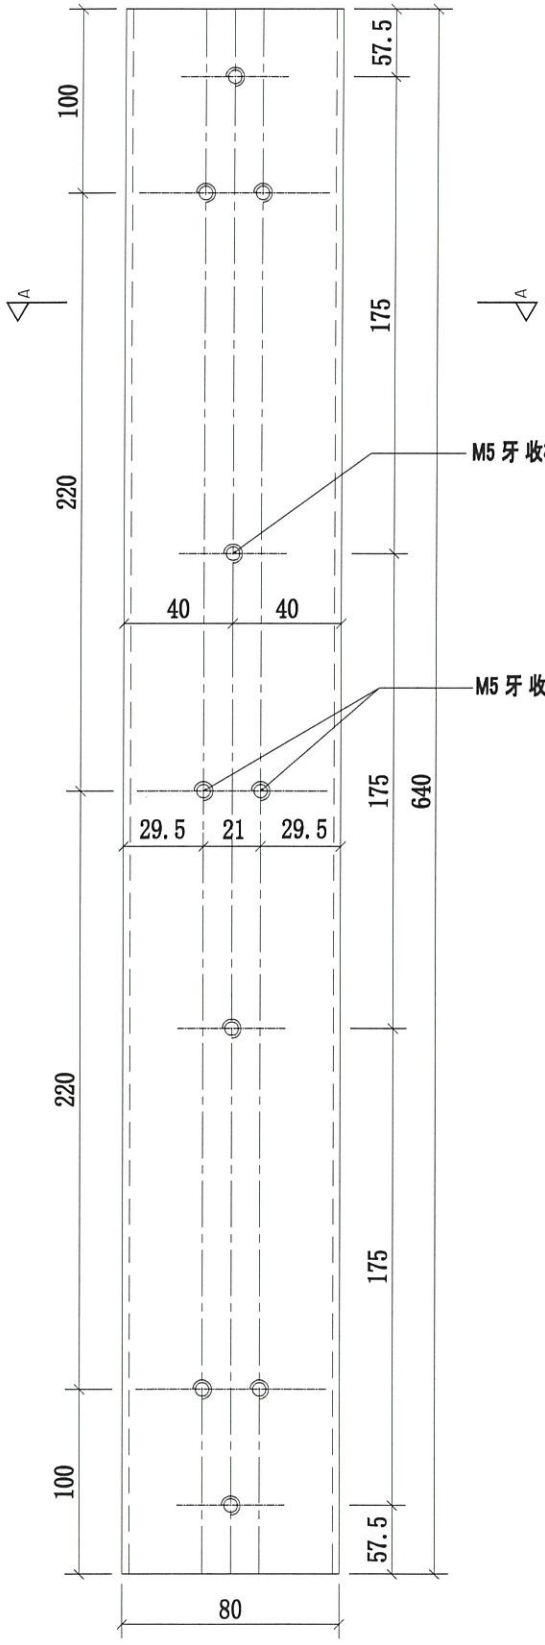

頂

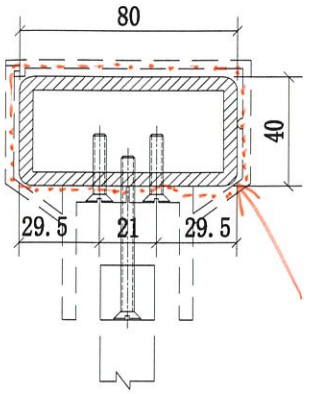


A-A
SCALE:2:1


序號	物料編號	數量	使用位置	樓層
01	51B-MS01-GTR01	16	51B-MS01-Z01	T1/(2F~23F)
02	51B-MS01-GTR01	16	51B-MS01-Z01	T2/(2F~23F)
03	51B-MS01-GTR01	16	51B-MS01-Z01	T3/(2F~23F)

名稱	欄河鋼格柵橫梁	制圖	CJM	2020.11.15	修改	A	B
材料	80x40x5mm 鍍鋅鋼通(材質:SJ275)	復核	SHUI	2020.11.20	日期	2021.01.14	2021.02.01
顏色	熱浸鋅	批準			圖號	51B-MS01-GTR01	

美特鋁質 有限公司
MIDI Aluminium Fabricator Ltd.

工程號	J-852	地盤	亞皆老街 ／攔河

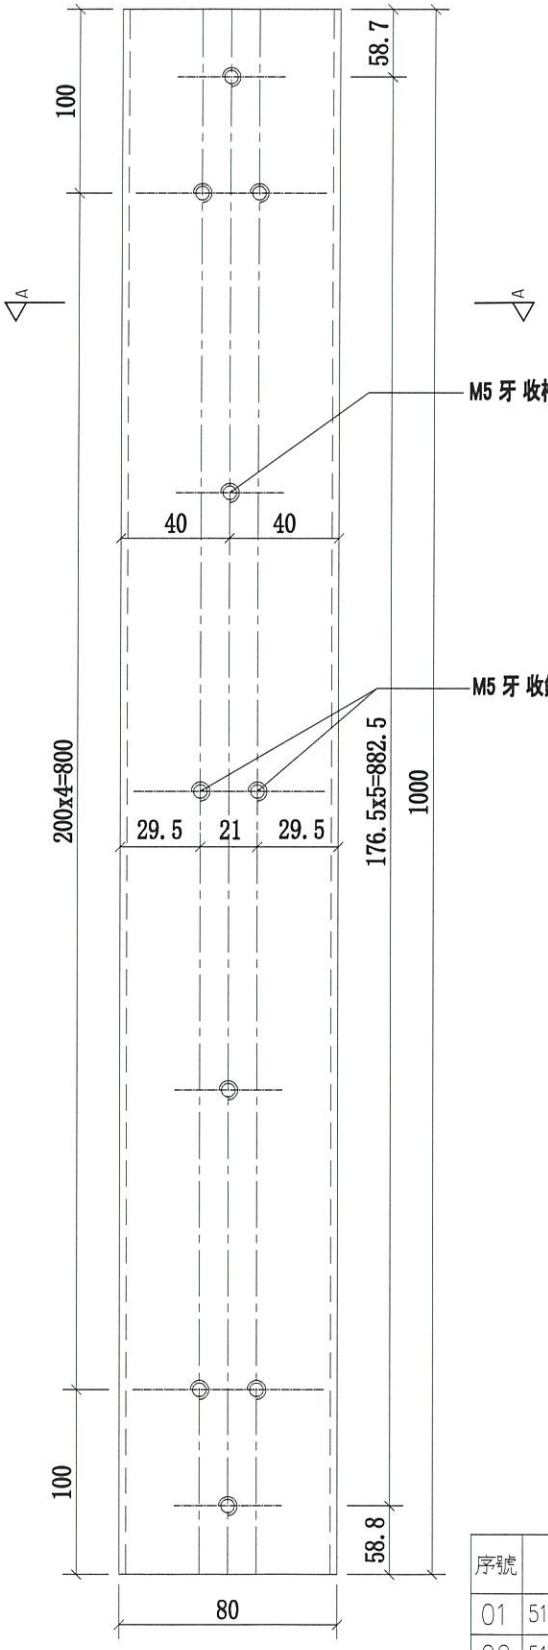

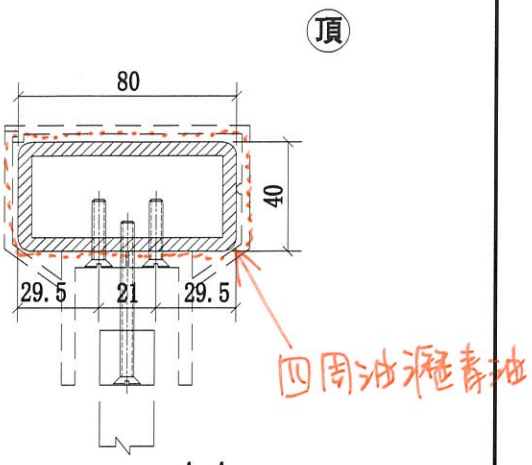


A-A
SCALE:2:1


序號	物料編號	數量	使用位置	樓層
01	51B-MS01-GTR02	16	51B-MS01-Z02	T1/(2F~23F)
02	51B-MS01-GTR02	16	51B-MS01-Z02	T2/(2F~23F)
03	51B-MS01-GTR02	16	51B-MS01-Z02	T3/(2F~23F)

名稱	攔河鋼格柵橫梁	制圖	CJM	2020.11.15	修改	A	B	
材料	80x40x5mm 鍍鋅鋼通(材質:SJ275)	復核	SHUI	2020.11.20	日期	2021.01.14	2021.02.01	
顏色	熱浸鋅	批準			圖號	51B-MS01-GTR02		

美特鋁質 有限公司
MIDI Aluminium Fabricator Ltd.

工程號	J-852	地盤	亞皆老街 ／欄河

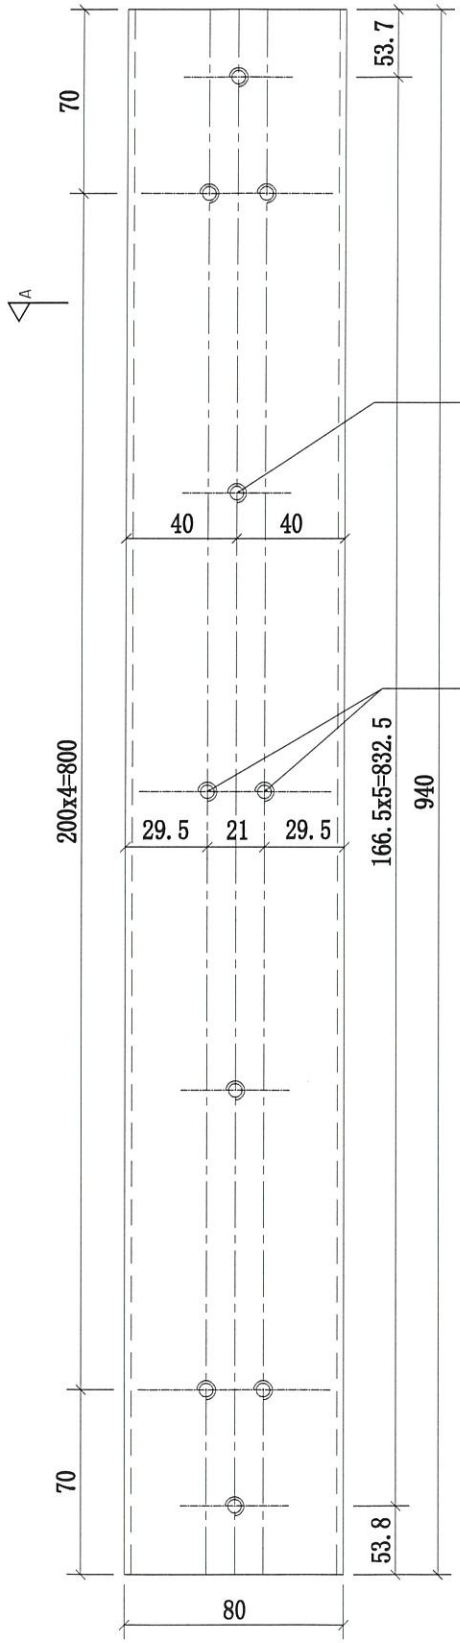

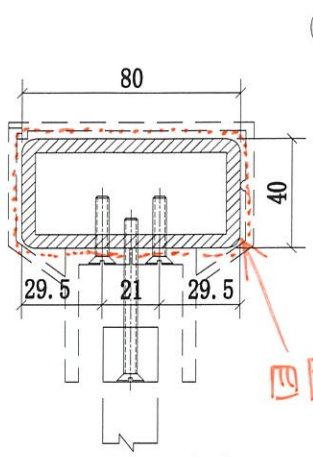


A-A
SCALE:2:1


序號	物料編號	數量	使用位置	樓層
01	51B-MS01-GTR03	16	51B-MS01-Z03	T1/(2F~23F)
02	51B-MS01-GTR03	16	51B-MS01-Z03	T2/(2F~23F)
03	51B-MS01-GTR03	16	51B-MS01-Z03	T3/(2F~23F)

名稱	欄河鋼格柵橫梁	制圖	CJM	2020.11.15	修改	A	B
材料	80x40x5mm 鍍鋅鋼通(材質:SJ275)	復核	SHUI	2020.11.20	日期	2021.01.14	2021.02.01
顏色	熱浸鋅	批準			圖號	51B-MS01-GTR03	

美特鋁質 有限公司
MIDI Aluminium Fabricator Ltd.

工程號	J-852	地盤	亞皆老街 ／攔河

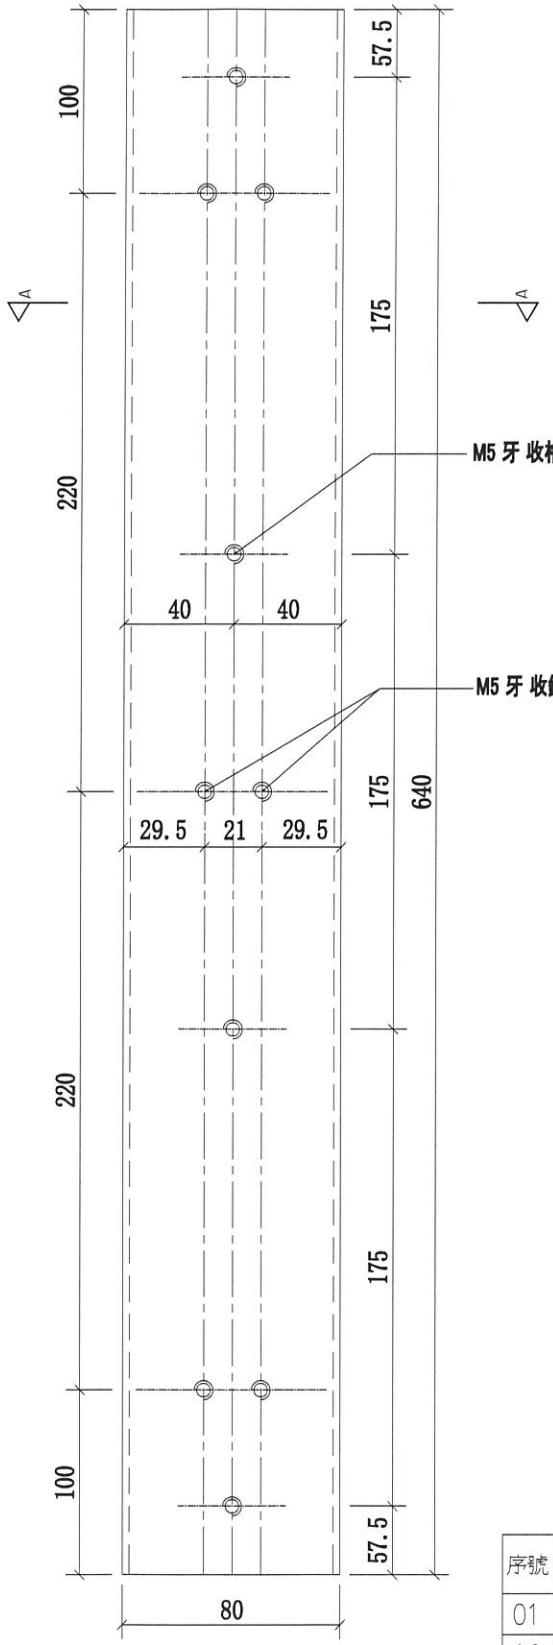

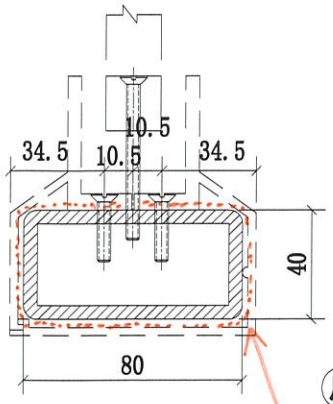

A-A
SCALE:2:1


4周油避青油


序號	物料編號	數量	使用位置	樓層
01	51B-MS01-GTR04	16	51B-MS01-Z01	T1/(2F~23F)
02	51B-MS01-GTR04	16	51B-MS01-Z01	T2/(2F~23F)
03	51B-MS01-GTR04	16	51B-MS01-Z01	T3/(2F~23F)

名稱	攔河鋼格柵橫梁	制圖	CJM	2020.11.15	修改	A	B
材料	80x40x5mm 鍍鋅鋼通(材質:SJ275)	復核	SHUI	2020.11.20	日期	2021.01.14	2021.02.01
顏色	熱浸鋅	批準			圖號	51B-MS01-GTR04	

美特鋁質 有限公司
MIDI Aluminium Fabricator Ltd.

工程號	J-852	地盤	亞皆老街 ／欄河

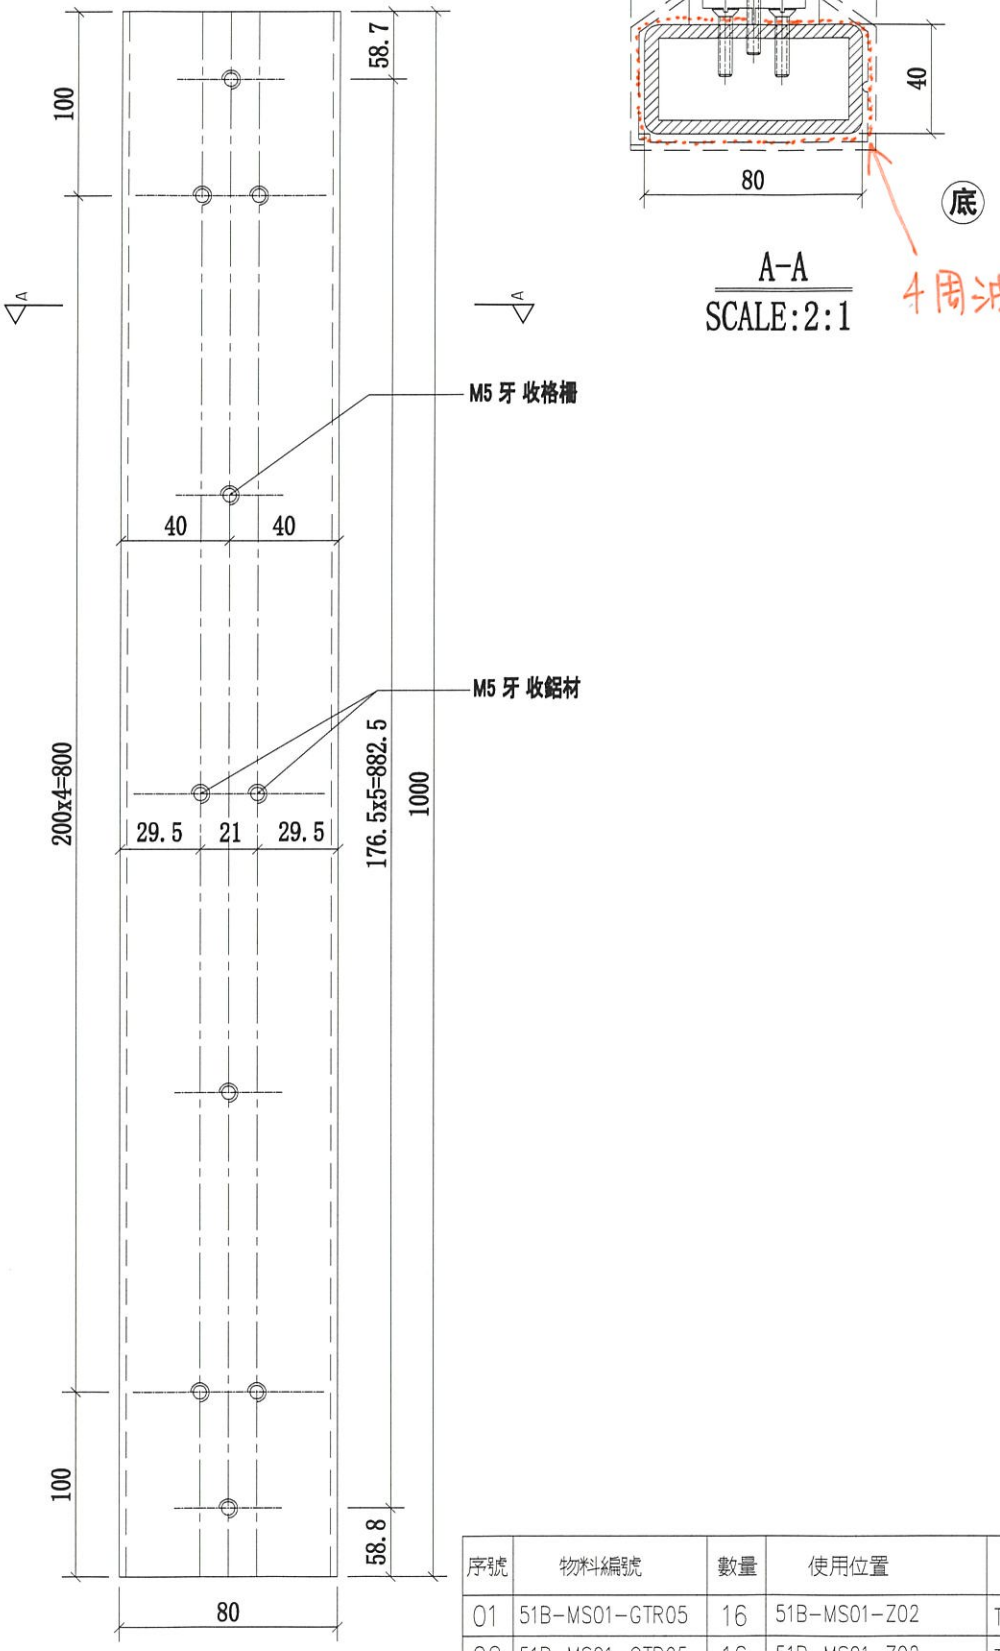

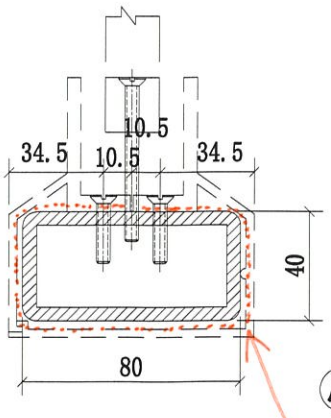

A-A
SCALE:2:1


4周油漏青油


序號	物料編號	數量	使用位置	樓層
01	51B-MS01-GTR05	16	51B-MS01-Z02	T1/(2F~23F)
02	51B-MS01-GTR05	16	51B-MS01-Z02	T2/(2F~23F)
03	51B-MS01-GTR05	16	51B-MS01-Z02	T3/(2F~23F)

名稱	欄河鋼格柵橫梁	制圖	CJM	2020.11.15	修改	A	B	
材料	80x40x5mm 鍍鋅鋼通(材質:SJ275)	復核	SHUI	2020.11.20	日期	2021.01.14	2021.02.01	
顏色	熱浸鋅	批準			圖號	51B-MS01-GTR05		

美特鋁質 有限公司
MIDI Aluminium Fabricator Ltd.

工程號	J-852	地盤	亞皆老街 ／欄河

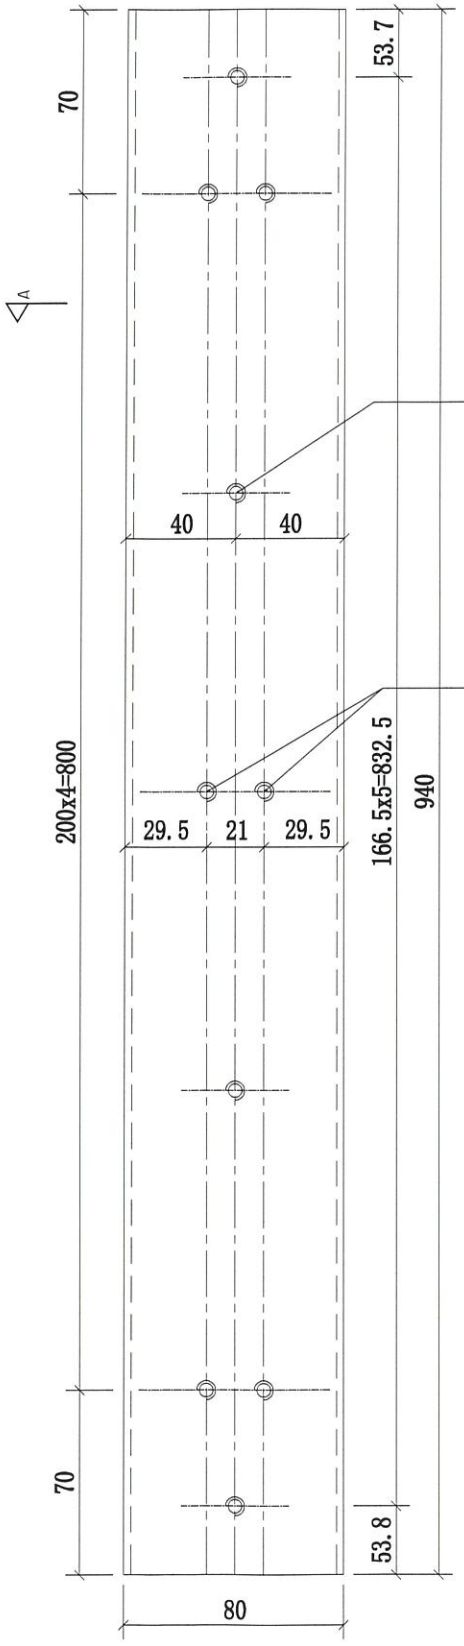

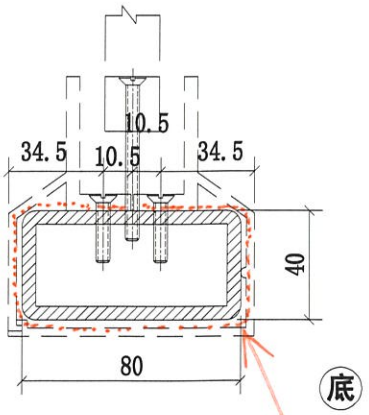

A-A
SCALE:2:1

4周油漏青油


序號	物料編號	數量	使用位置	樓層
01	51B-MS01-GTR06	16	51B-MS01-Z03	T1/(2F~23F)
02	51B-MS01-GTR06	16	51B-MS01-Z03	T2/(2F~23F)
03	51B-MS01-GTR06	16	51B-MS01-Z03	T3/(2F~23F)

名稱	欄河鋼格柵橫梁	制圖	CJM	2020.11.15	修改	A	B	
材料	80x40x5mm 鍍鋅鋼通(材質:SJ275)	復核	SHUI	2020.11.20	日期	2021.01.14	2021.02.01	
顏色	熱浸鋅	批準			圖號	51B-MS01-GTR06		

美特鋁質 有限公司
MIDI Aluminium Fabricator Ltd.

工程號	J-852	地盤	亞皆老街/攔河


序號	物料編號	數量	使用位置	樓層
01	52A-MS05-Z01	2	SD-GB-5002A	T1/(1F)
02	52A-MS05-Z01	2	SD-GB-5002A	T2/(1F)
03	52A-MS05-Z01	1	SD-GB-5002A	T3/(1F)
04	52-MS05-Z01	1	SD-GB-5002	T3/(1F)

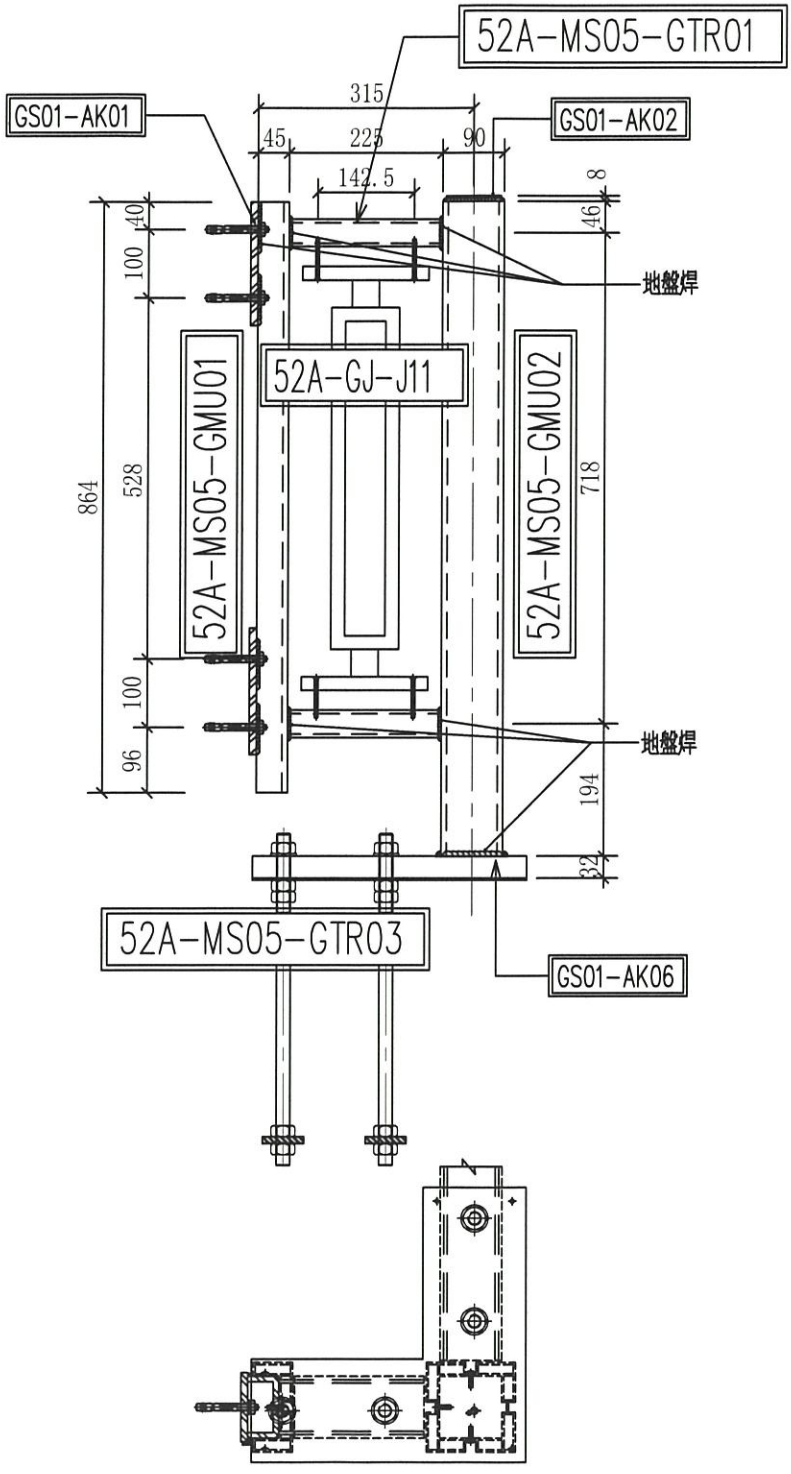

名稱	攔河鋼格柵組裝圖	制圖	CJM	2020.11.15	修改	A		
材料	20x20(40x20)方鋼	復核	SHUI	2020.11.25	日期	2021.01.14		
顏色		批準			圖號	52A; 52-MS05-Z01		

美特鋁質 有限公司
MIDI Aluminium Fabricator Ltd.

工程號	J-852	地盤	亞皆老街/攔河

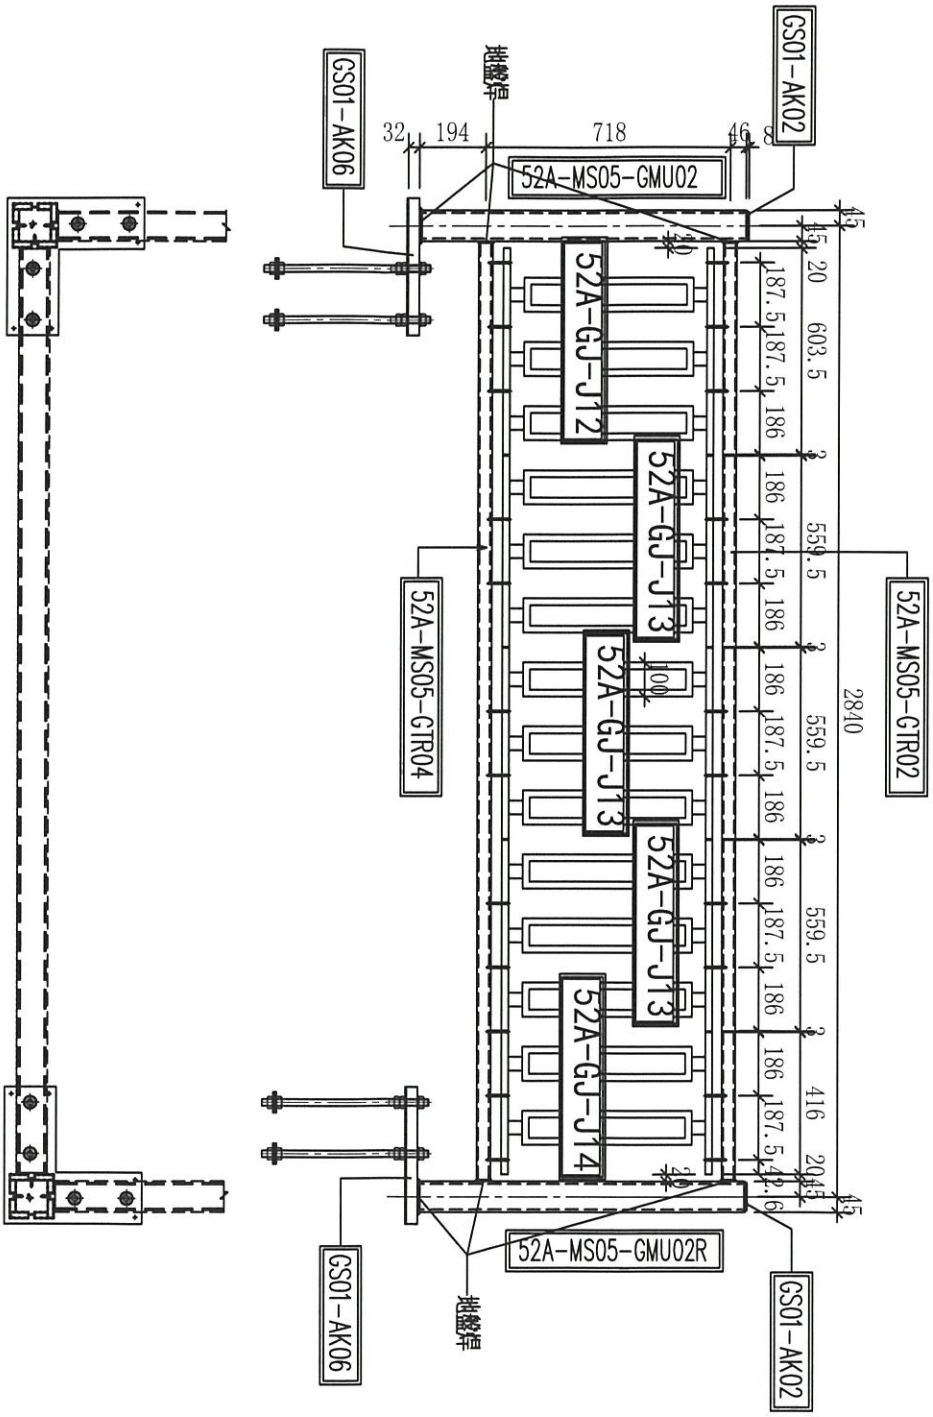


序號	物料編號	數量	使用位置	樓層
01	52A-MS05-Z02	2	SD-GB-5002A	T1/(1F)
02	52A-MS05-Z02	2	SD-GB-5002A	T2/(1F)
03	52A-MS05-Z02	1	SD-GB-5002A	T3/(1F)
04	52-MS05-Z02	1	SD-GB-5002	T3/(1F)

名稱	攔河鋼格柵組裝圖	制圖	CJM	2020.11.15	修改	A		
材料	20x20(40x20)方鋼	復核	SHUI	2020.11.25	日期	2021.01.14		
顏色		批準			圖號	52A;52-MS05-Z02		

美特鋁質 有限公司
MIDI Aluminium Fabricator Ltd.

工程號	J-852	地盤	亞皆老街/攔河


序號	物料編號	數量	使用位置	樓層
01	52A-MS05-Z03	2	SD-GB-5002A	T1/(1F)
02	52A-MS05-Z03	2	SD-GB-5002A	T2/(1F)
03	52A-MS05-Z03	1	SD-GB-5002A	T3/(1F)
04	52-MS05-Z03	1	SD-GB-5002	T3/(1F)

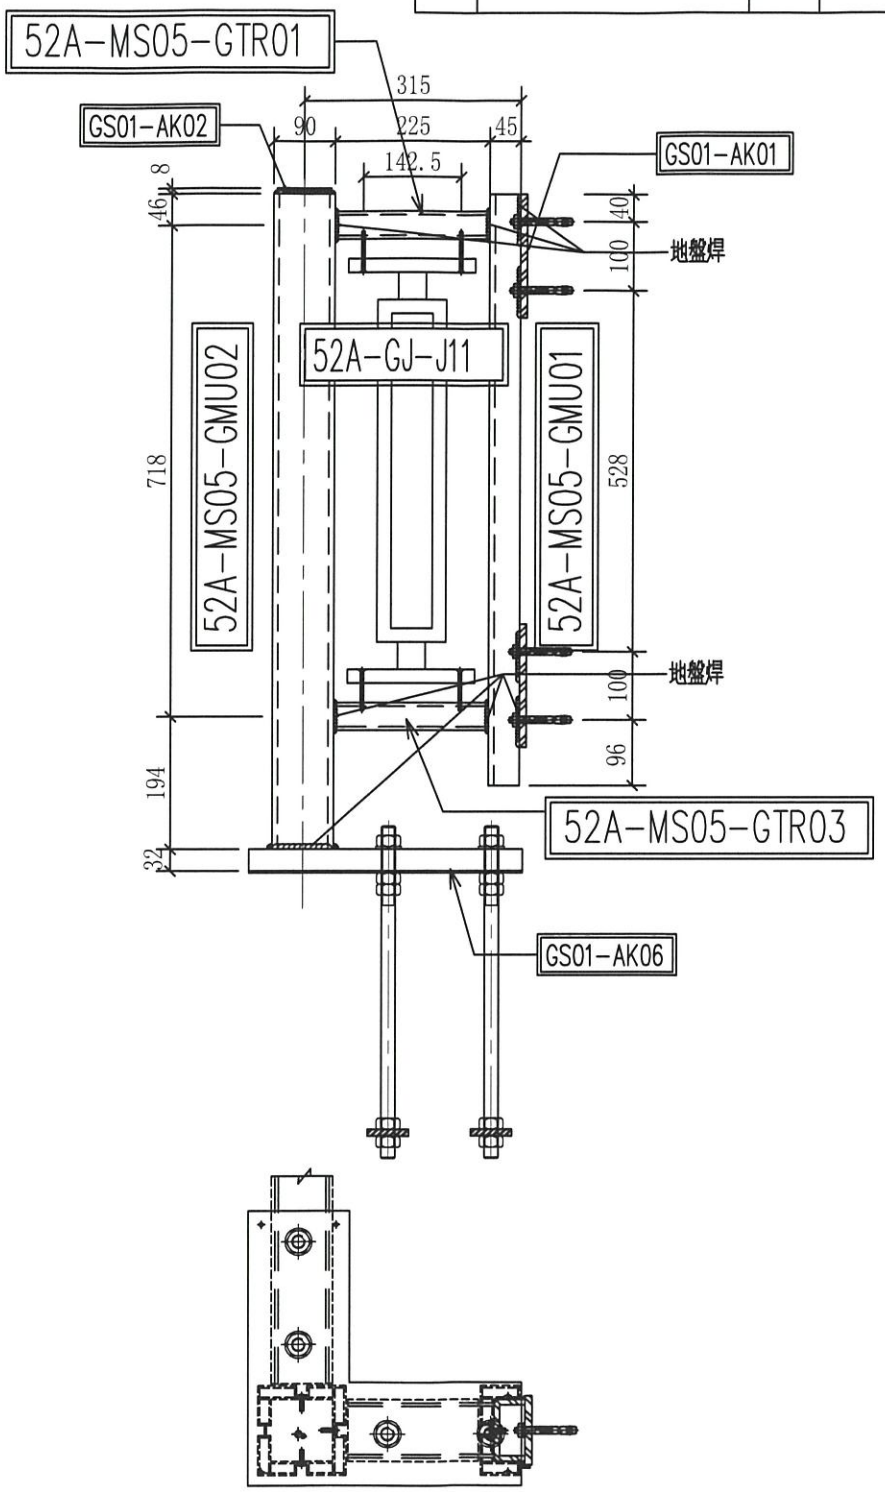

名稱	攔河鋼格柵組裝圖	制圖	CJM	2020.11.15	修改	A		
材料	20x20(40x20)方鋼	復核	SHUI	2020.11.25	日期	2021.01.14		
顏色	UCT806812XL-3	批準			圖號	52A;52-MS05-Z03		

美特鋁質 有限公司
MIDI Aluminium Fabricator Ltd.

工程號	J-852	地盤	亞皆老街 ／欄河

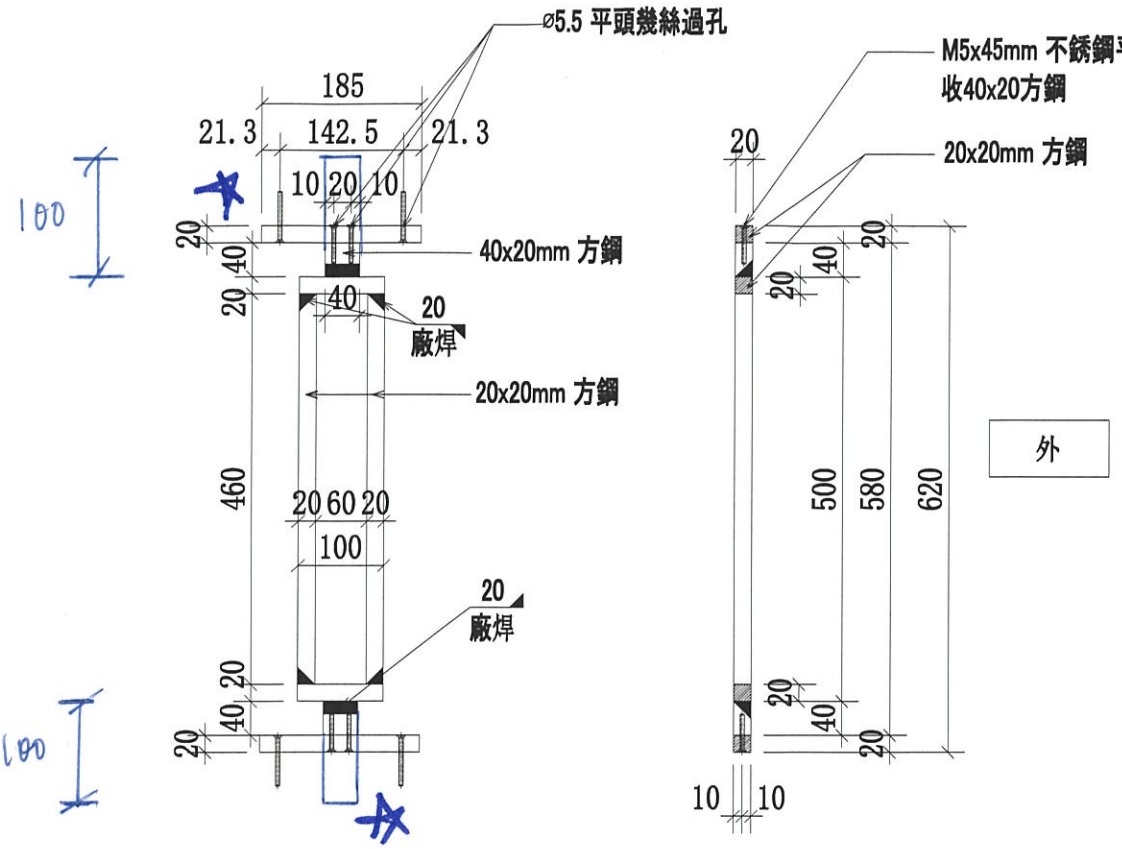


★加長至100，驗焊後剪至40

序號	物料編號	數量	使用位置	樓層
01	52A-GJ-J11	4	52A-MS05-Z01(03)	T1/(1F)
02	52A-GJ-J11	4	52A-MS05-Z01(03)	T2/(1F)
03	52A-GJ-J11	2	52A-MS05-Z01(03)	T3/(1F)
04	52-GJ-J11	2	52-MS05-Z01(03)	T3/(1F)

名稱	欄河鋼格柵組合拼裝圖	制圖	CJM	2020.11.15	修改	A		
材料	20x20(40x20)方鋼(材質:SJ275)	復核	SHUI	2020.11.20	日期	2021.02.01		
顏色	CSC20200514-4	批準			圖號	52A; 52-GJ-J11		

美特鋁質 有限公司
MIDI Aluminium Fabricator Ltd.

工程號	J-852	地盤	亞皆老街 ／欄河

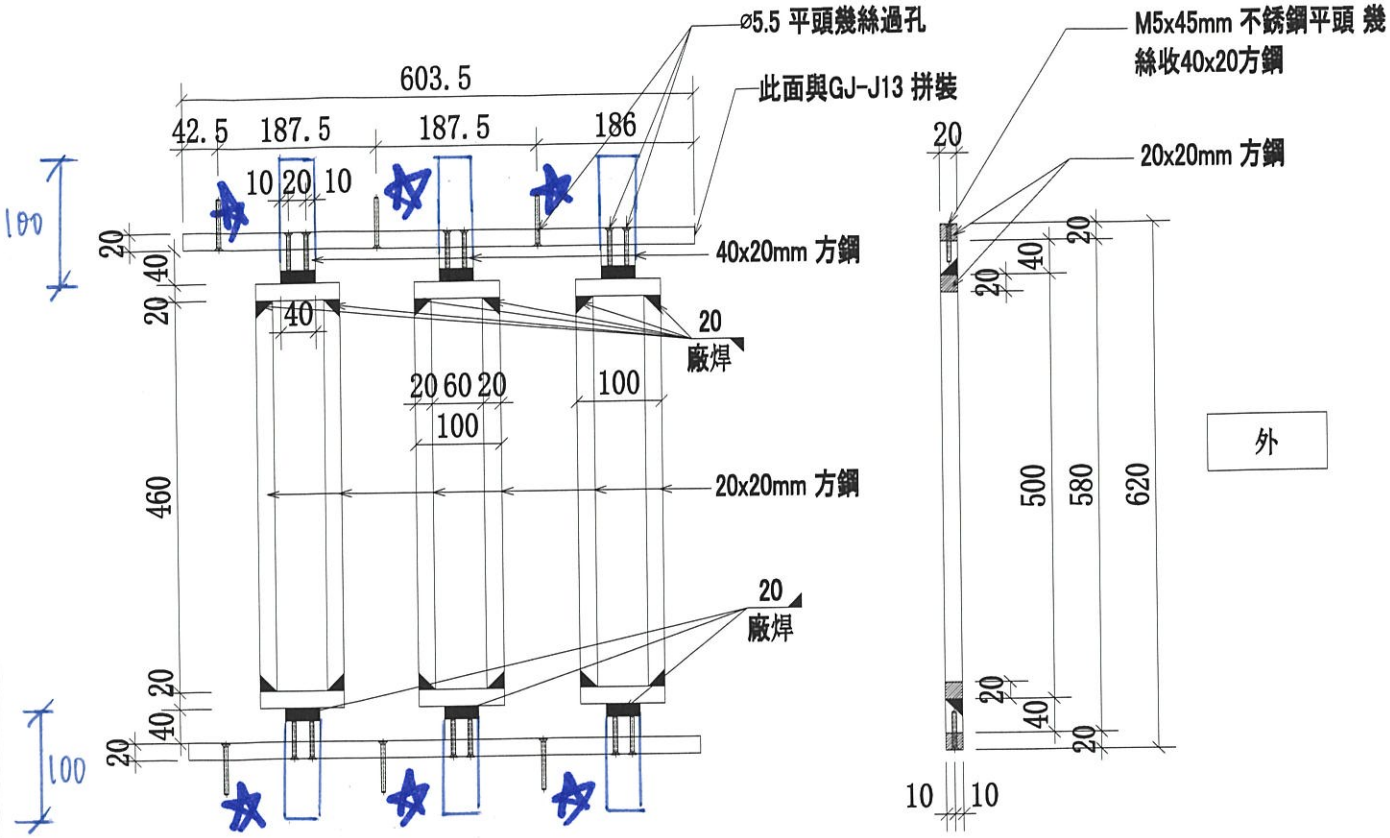

女力加長至100，點焊後另引至40


52;52A-GJ-J12與52;52A-GJ-J13及
52;52A-GJ-J14拼裝

序號	物料編號	數量	使用位置	樓層
01	52A-GJ-J12	2	52A-MS05-Z02	T1/(1F)
02	52A-GJ-J12	2	52A-MS05-Z02	T2/(1F)
03	52A-GJ-J12	1	52A-MS05-Z02	T3/(1F)
04	52-GJ-J12	1	52-MS05-Z02	T3/(1F)

欄河鋼格柵組合拼裝圖	制圖	CJM	2020.11.15	修改	A		
20x20(40x20)方鋼(材質:SJ275)	復核	SHUI	2020.11.20	日期	2021.02.01		
CSC20200514-4	批準			圖號	52A;52-GJ-J12		

美特鋁質 有限公司
MIDI Aluminium Fabricator Ltd.

工程號	J-852	地盤	亞皆老街 ／欄河

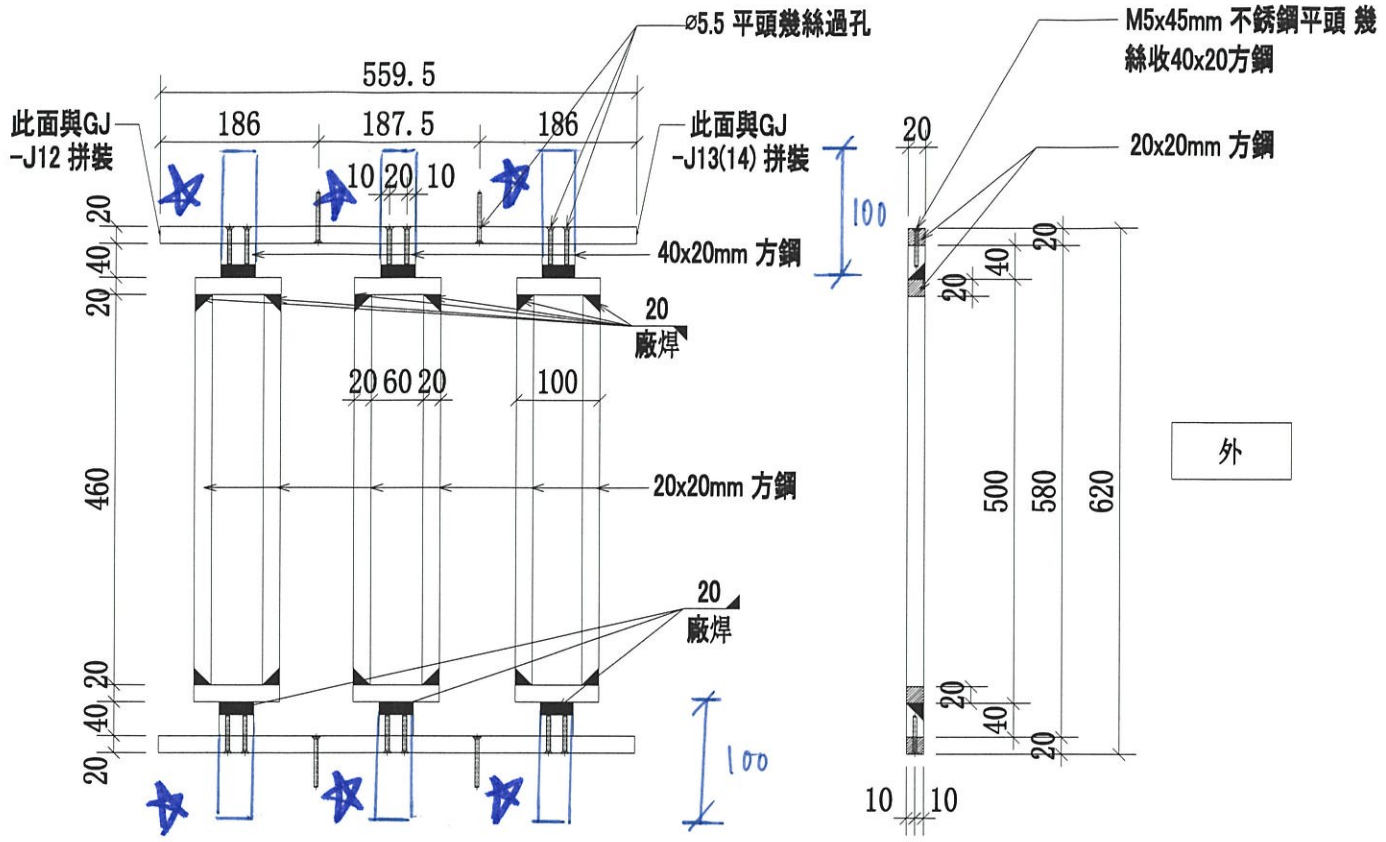

卡力改長至100，焗焊後剷至40


52;52A-GJ-J12與52;52A-GJ-J13及
52;52A-GJ-J14拼裝

序號	物料編號	數量	使用位置	樓層
01	52A-GJ-J13	6	52A-MS05-Z02	T1/(1F)
02	52A-GJ-J13	6	52A-MS05-Z02	T2/(1F)
03	52A-GJ-J13	3	52A-MS05-Z02	T3/(1F)
04	52-GJ-J13	3	52-MS05-Z02	T3/(1F)

名稱	欄河鋼格柵組合拼裝圖	制圖	CJM	2020.11.15	修改	A		
材料	20x20(40x20)方鋼(材質:SJ275)	復核	SHUI	2020.11.20	日期	2021.02.01		
顏色	CSC20200514-4	批準			圖號	52A;52-GJ-J13		

美特鋁質 有限公司
MIDI Aluminium Fabricator Ltd.

工程號	J-852	地盤	亞皆老街 ／欄河

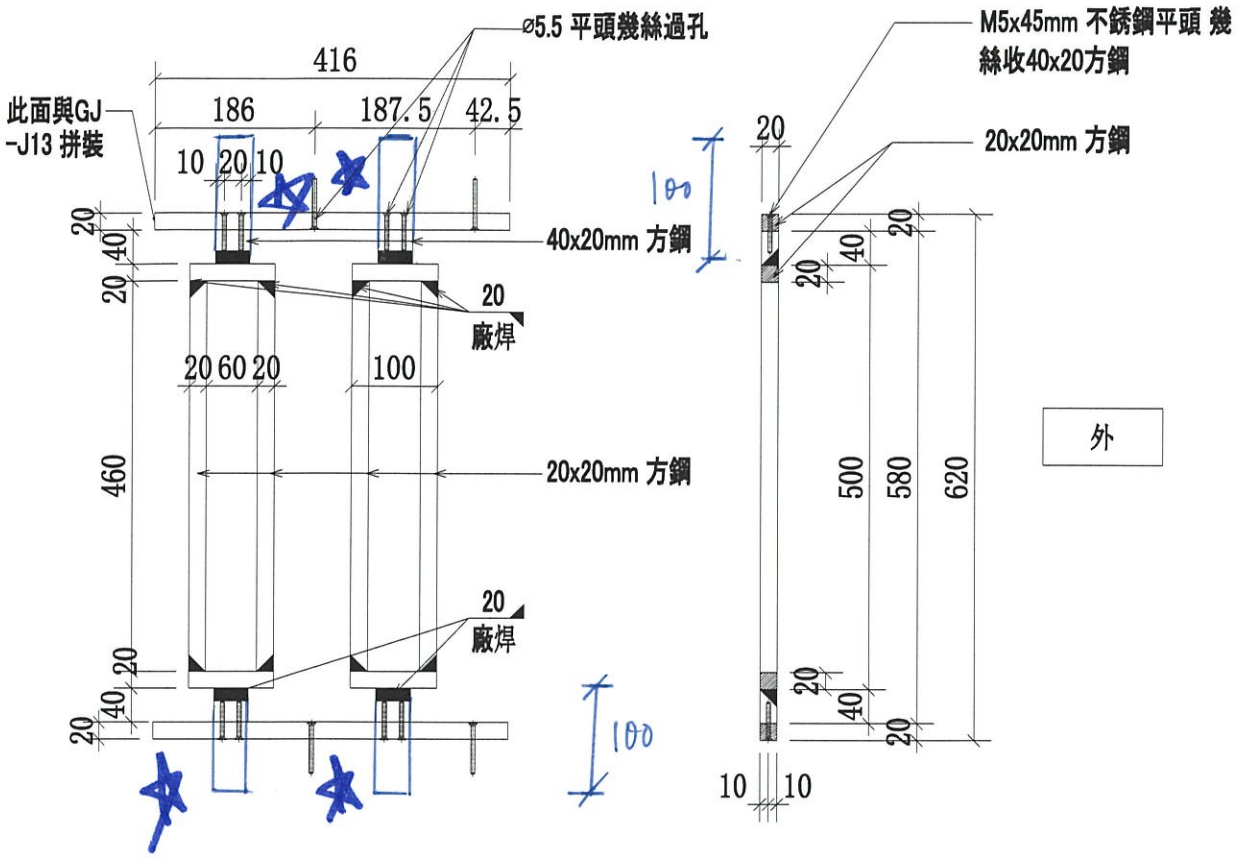

★ 加長至100，點焊後剪至40

52;52A-GJ-J12與52;52A-GJ-J13及 52;52A-GJ-J14拼裝


序號	物料編號	數量	使用位置	樓層
01	52A-GJ-J14	2	52A-MS05-Z02	T1/(1F)
02	52A-GJ-J14	2	52A-MS05-Z02	T2/(1F)
03	52A-GJ-J14	1	52A-MS05-Z02	T3/(1F)
04	52-GJ-J14	1	52-MS05-Z02	T3/(1F)


名稱	欄河鋼格柵組合拼裝圖	制圖	CJM	2020.11.15	修改	A		
材料	20x20(40x20)方鋼(材質:SJ275)	復核	SHUI	2020.11.20	日期	2021.02.01		
顏色	CSC20200514-4	批準			圖號	52A;52-GJ-J14		


美特鋁質 有限公司
MIDI Aluminium Fabricator Ltd.

工程號	J-852	地盤	亞皆老街/欄河

序號	物料編號	數量	使用位置	樓層
01	52A-MS05-GMU01	4	52A-MS05-Z01/Z03	T1/(1F)
02	52A-MS05-GMU01	4	52A-MS05-Z01/Z03	T2/(1F)
03	52A-MS05-GMU01	2	52A-MS05-Z01/Z03	T3/(1F)
04	52-MS05-GMU01	2	52-MS05-Z01/Z03	T3/(1F)

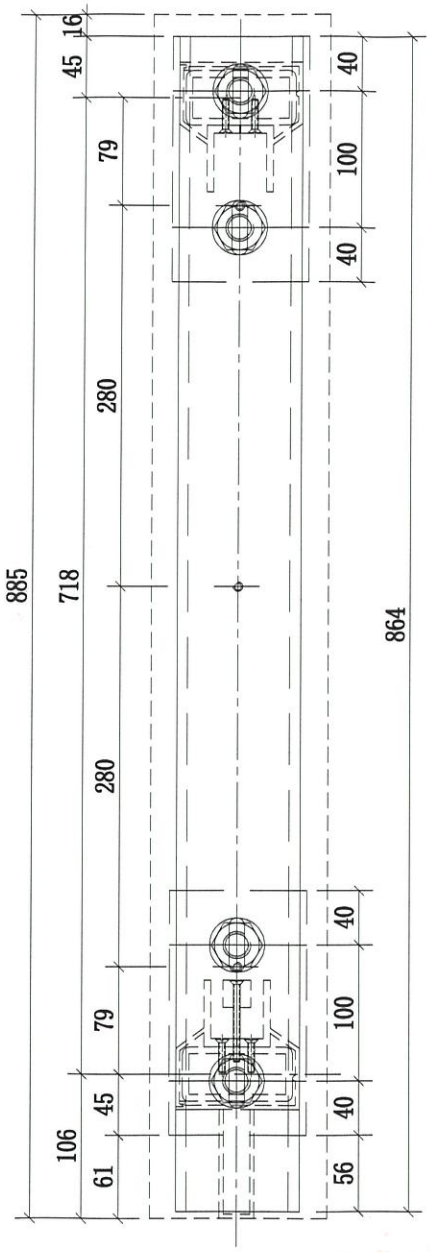

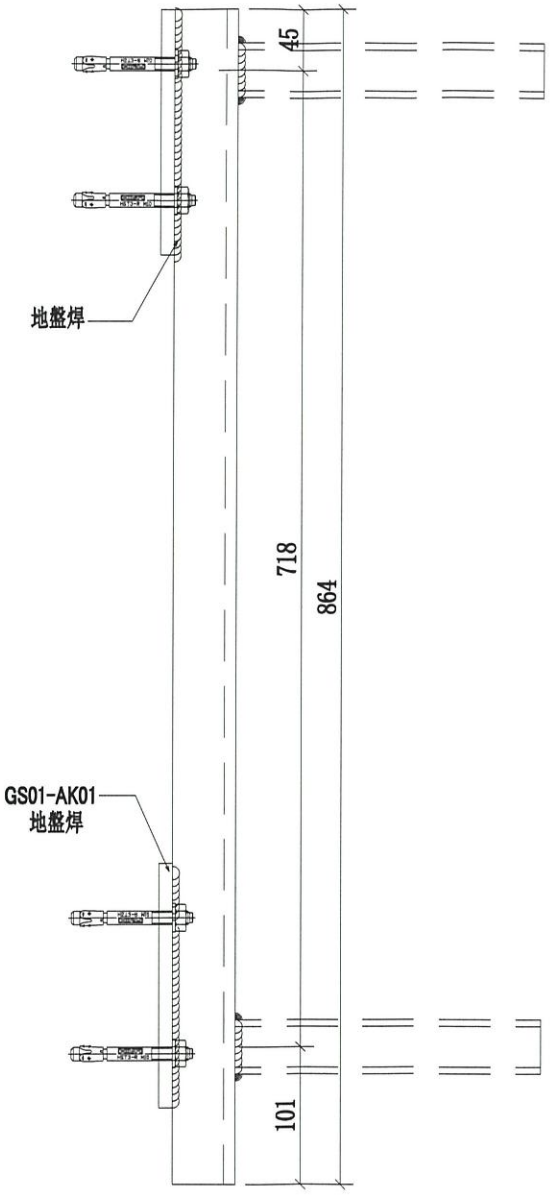

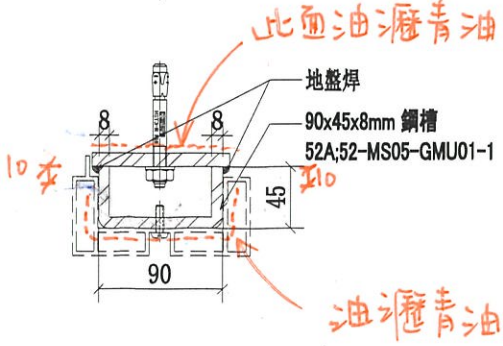


名稱	欄河鋼格柵邊立柱拼裝圖	制圖	CJM	2020.11.15	修改	A	B	
材料	90x45x8mm 鍍鋅槽鋼(材質:SJ275)	復核	SHUI	2020.11.25	日期	2021.01.14	2021.02.01	
顏色	熱浸鋅	批準			圖號	52A;52-MS05-GMU01		

美特鋁質 有限公司
MIDI Aluminium Fabricator Ltd.

工程號	J-852	地盤	亞皆老街/攔河

序號	物料編號	數量	使用位置	樓層
01	52A-MS05-GMU02	4	52A-MS05-Z02	T1/(1F)
02	52A-MS05-GMU02	4	52A-MS05-Z02	T2/(1F)
03	52A-MS05-GMU02	2	52A-MS05-Z02	T3/(1F)
04	52-MS05-GMU02	2	52-MS05-Z02	T3/(1F)

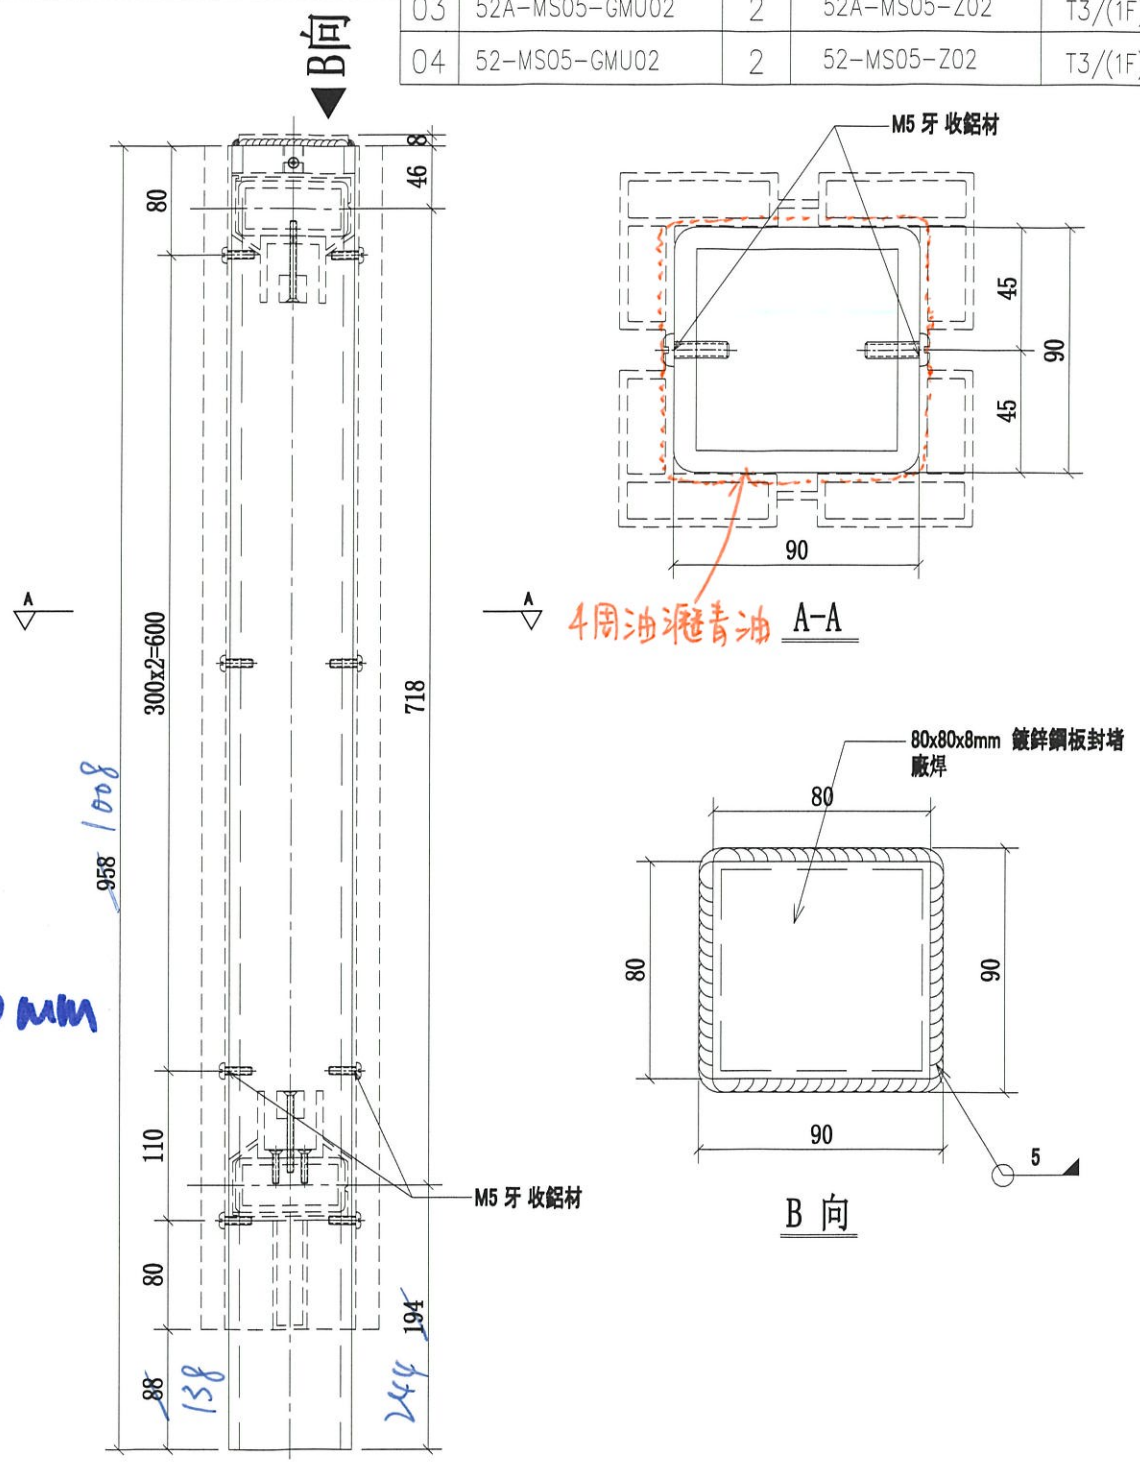


預長10mm


名稱	攔河鋼格柵轉角立柱	制圖	CJM	2020.11.15	修改	A	B	
材料	90x90x8mm 鍍鋅鋼通(材質:SJ275)	復核	SHUI	2020.11.25	日期	2021.01.14	2021.02.01	
顏色	熱浸鋅	批準			圖號	52A;52-MS05-GMU02		


美特鋁質 有限公司
MIDI Aluminium Fabricator Ltd.

工程號	J-852	地盤	亞皆老街/欄河

序號	物料編號	數量	使用位置	樓層
01	52A-MS05-GMU01-1	4	52A-MS05-Z01/Z03	T1/(1F)
02	52A-MS05-GMU01-1	4	52A-MS05-Z01/Z03	T2/(1F)
03	52A-MS05-GMU01-1	2	52A-MS05-Z01/Z03	T3/(1F)
04	52-MS05-GMU01-1	2	52-MS05-Z01/Z03	T3/(1F)

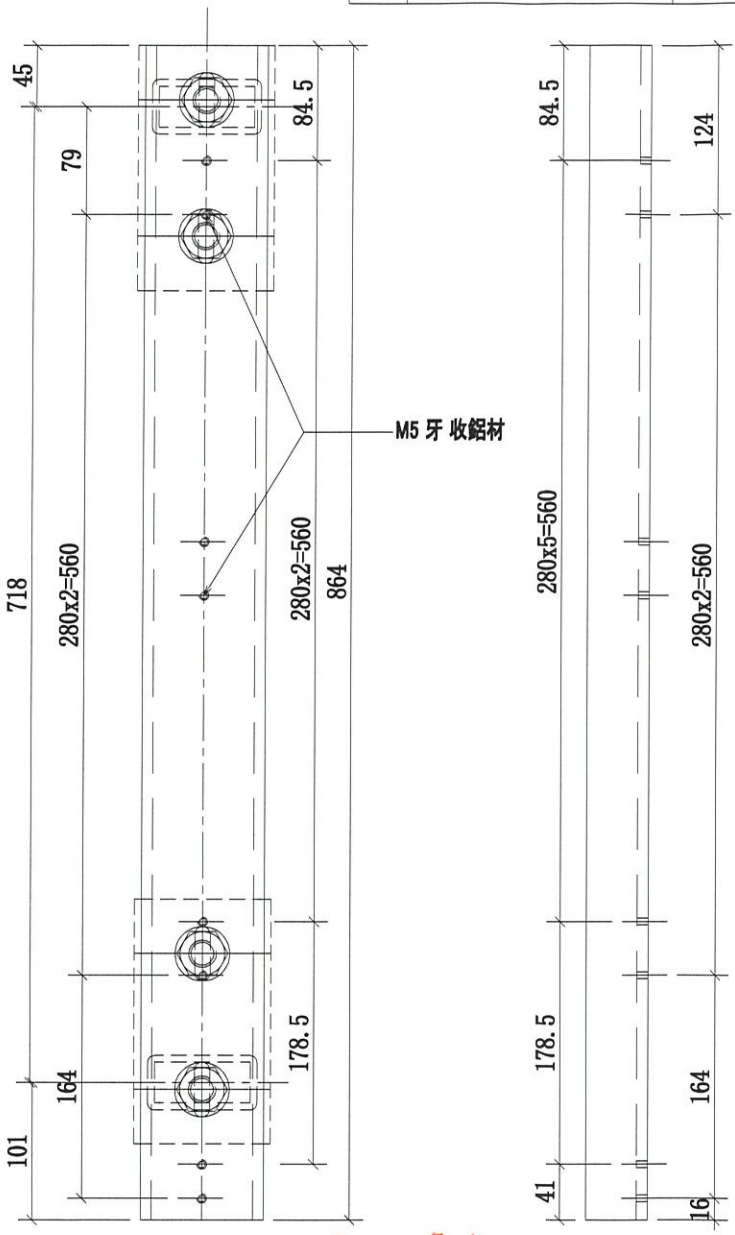

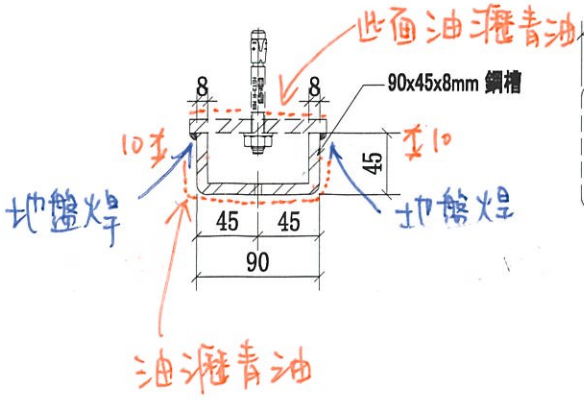

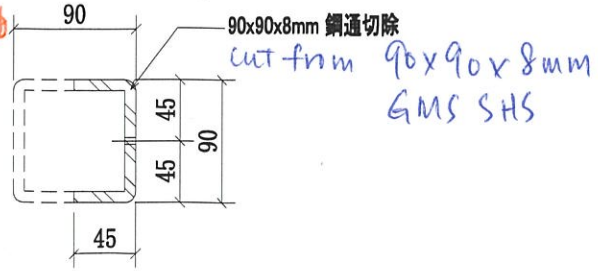


名稱	欄河鋼格柵邊立柱	制圖	CJM	2020.11.15	修改	A	B	
材料	90x45x8mm 鍍鋅槽鋼(材質:SJ275)	復核	SHUI	2020.11.25	日期	2021.01.14	2021.02.01	
顏色	熱浸鋅	批準			圖號	52A; 52-MS05-GMU01-1		

美特鋁質 有限公司
MIDI Aluminium Fabricator Ltd.

工程號	J-852	地盤	亞皆老街/欄河

序號	物料編號	數量	使用位置	樓層
01	52A-MS05-GTR01	4	52A-MS05-ZO1/Z03	T1/(1F)
02	52A-MS05-GTR01	4	52A-MS05-ZO1/Z03	T2/(1F)
03	52A-MS05-GTR01	2	52A-MS05-ZO1/Z03	T3/(1F)
04	52-MS05-GTR01	2	52-MS05-Z01 /Z03	T3/(1F)

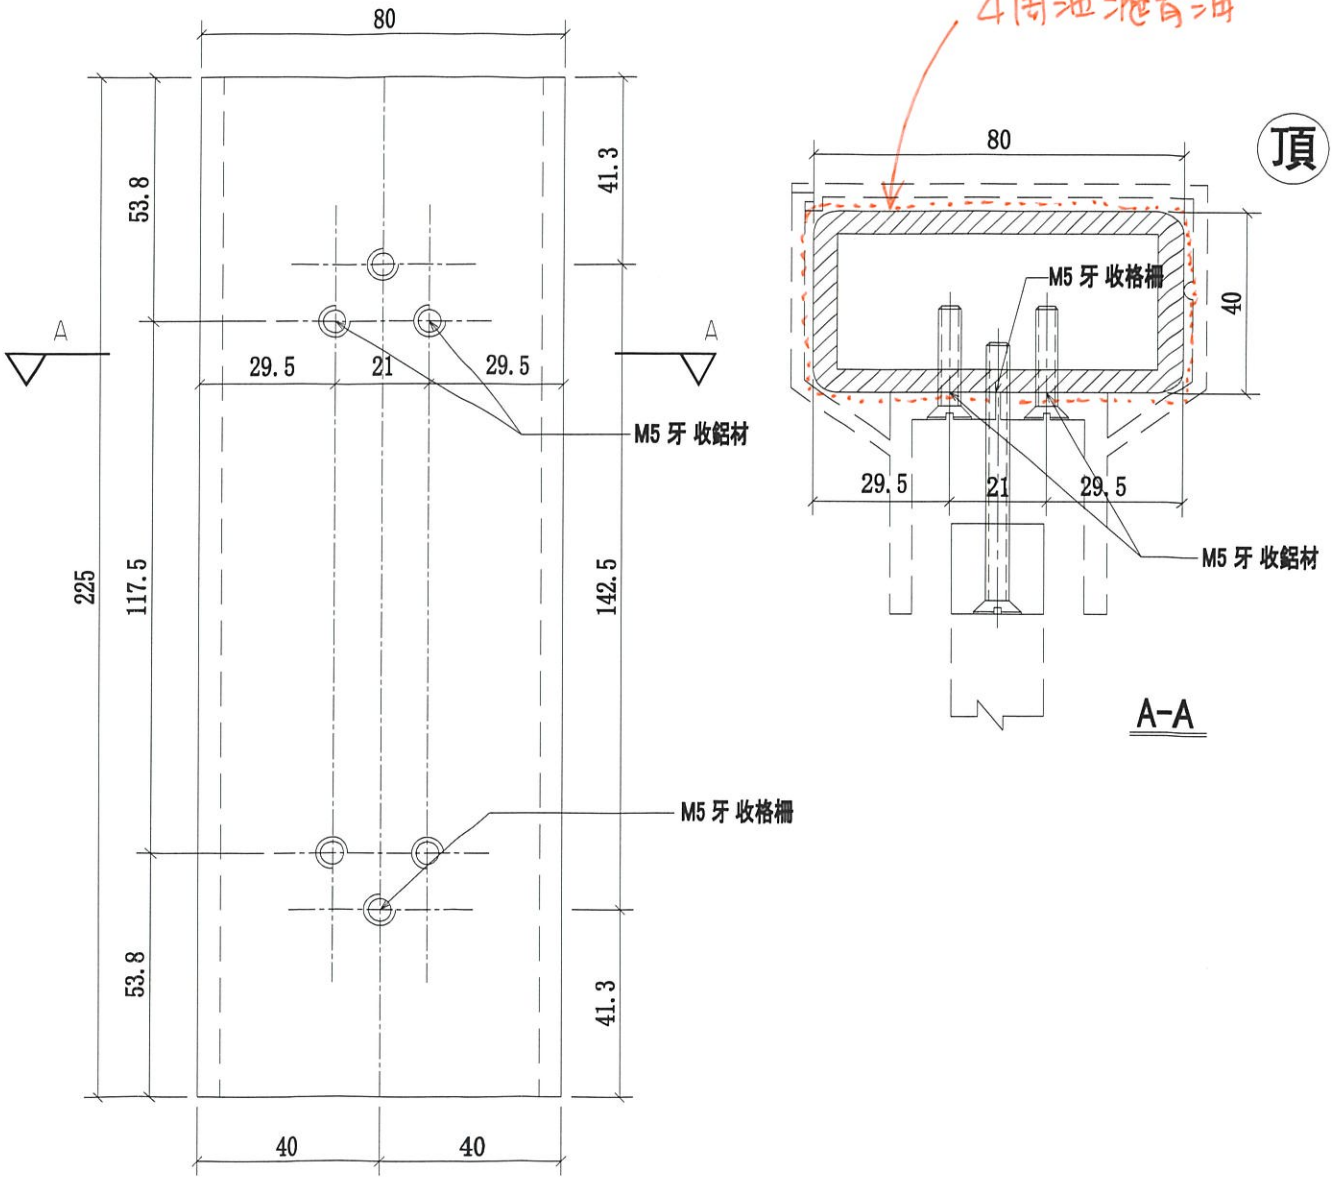



名稱	欄河鋼格柵橫梁	制圖	CJM	2020.11.15	修改	A	B	
材料	80x40x5mm 鍍鋅鐵通(材質:SJ275)	復核	SHUI	2020.11.25	日期	2021.01.14	2021.02.01	
顏色	熱浸鋅	批準			圖號	52A;52-MS05-GTR01		

美特鋁質 有限公司
MIDI Aluminium Fabricator Ltd.

工程號	J-852	地盤	亞皆老街/欄河

序號	物料編號	數量	使用位置	樓層
01	52A-MS05-GTR02	2	52A-MS05-Z02	T1/(1F)
02	52A-MS05-GTR02	2	52A-MS05-Z02	T2/(1F)
03	52A-MS05-GTR02	1	52A-MS05-Z02	T3/(1F)
04	52-MS05-GTR02	1	52-MS05-Z02	T3/(1F)

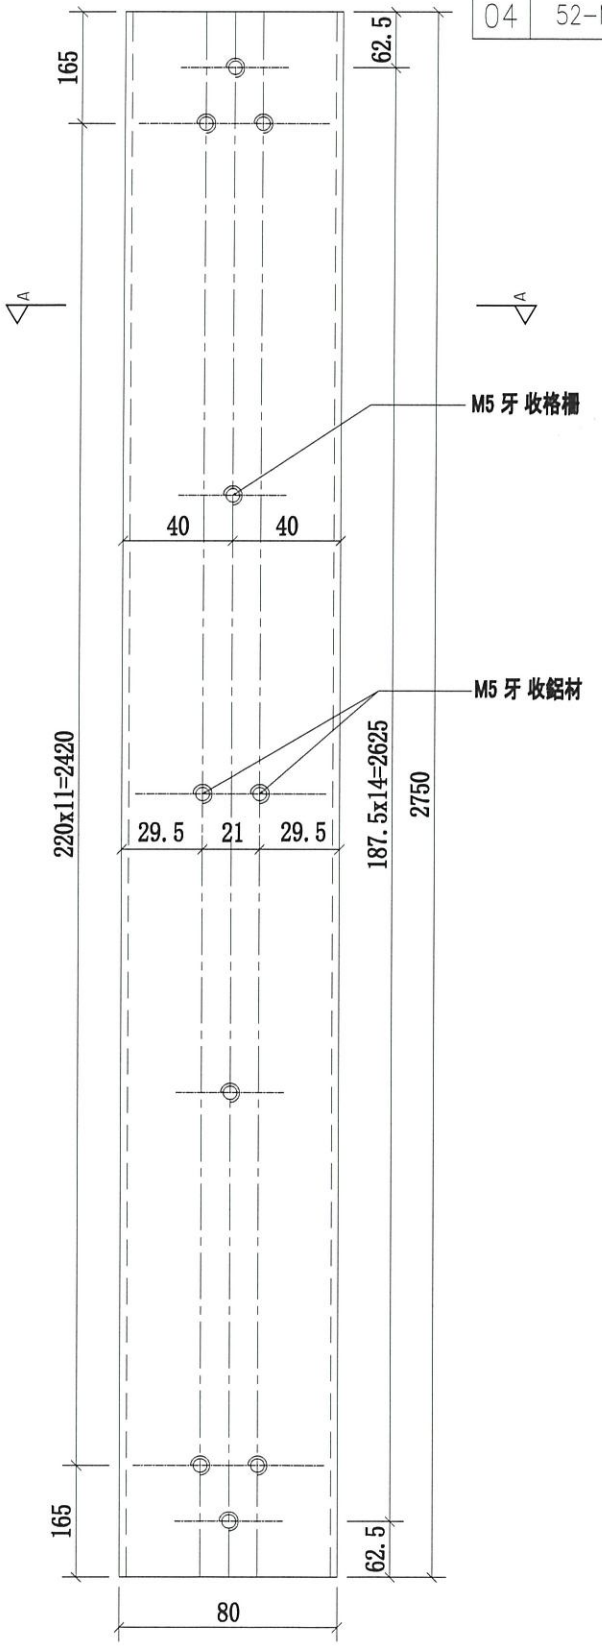

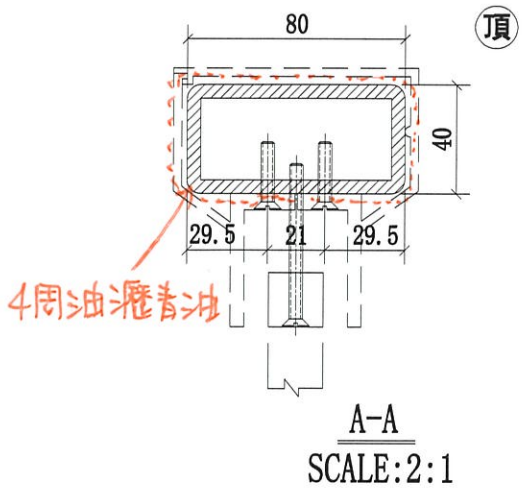


A-A
SCALE:2:1

名稱	欄河鋼格柵橫梁	制圖	CJM	2020.11.15	修改	A		
材料	80x40x5mm 鍍鋅鋼通(材質:SJ275)	復核	SHUI	2020.11.25	日期	2021.02.01		
顏色	熱浸鋅	批準			圖號	52A;52-MS05-GTR02		

美特鋁質 有限公司
MIDI Aluminium Fabricator Ltd.

工程號	J-852	地盤	亞皆老街/攔河

序號	物料編號	數量	使用位置	樓層
01	52A-MS05-GTR03	4	52A-MS05-Z01/Z03	T1/(1F)
02	52A-MS05-GTR03	4	52A-MS05-Z01/Z03	T2/(1F)
03	52A-MS05-GTR03	2	52A-MS05-Z01/Z03	T3/(1F)
04	52-MS05-GTR03	2	52-MS05-Z01/Z03	T3/(1F)

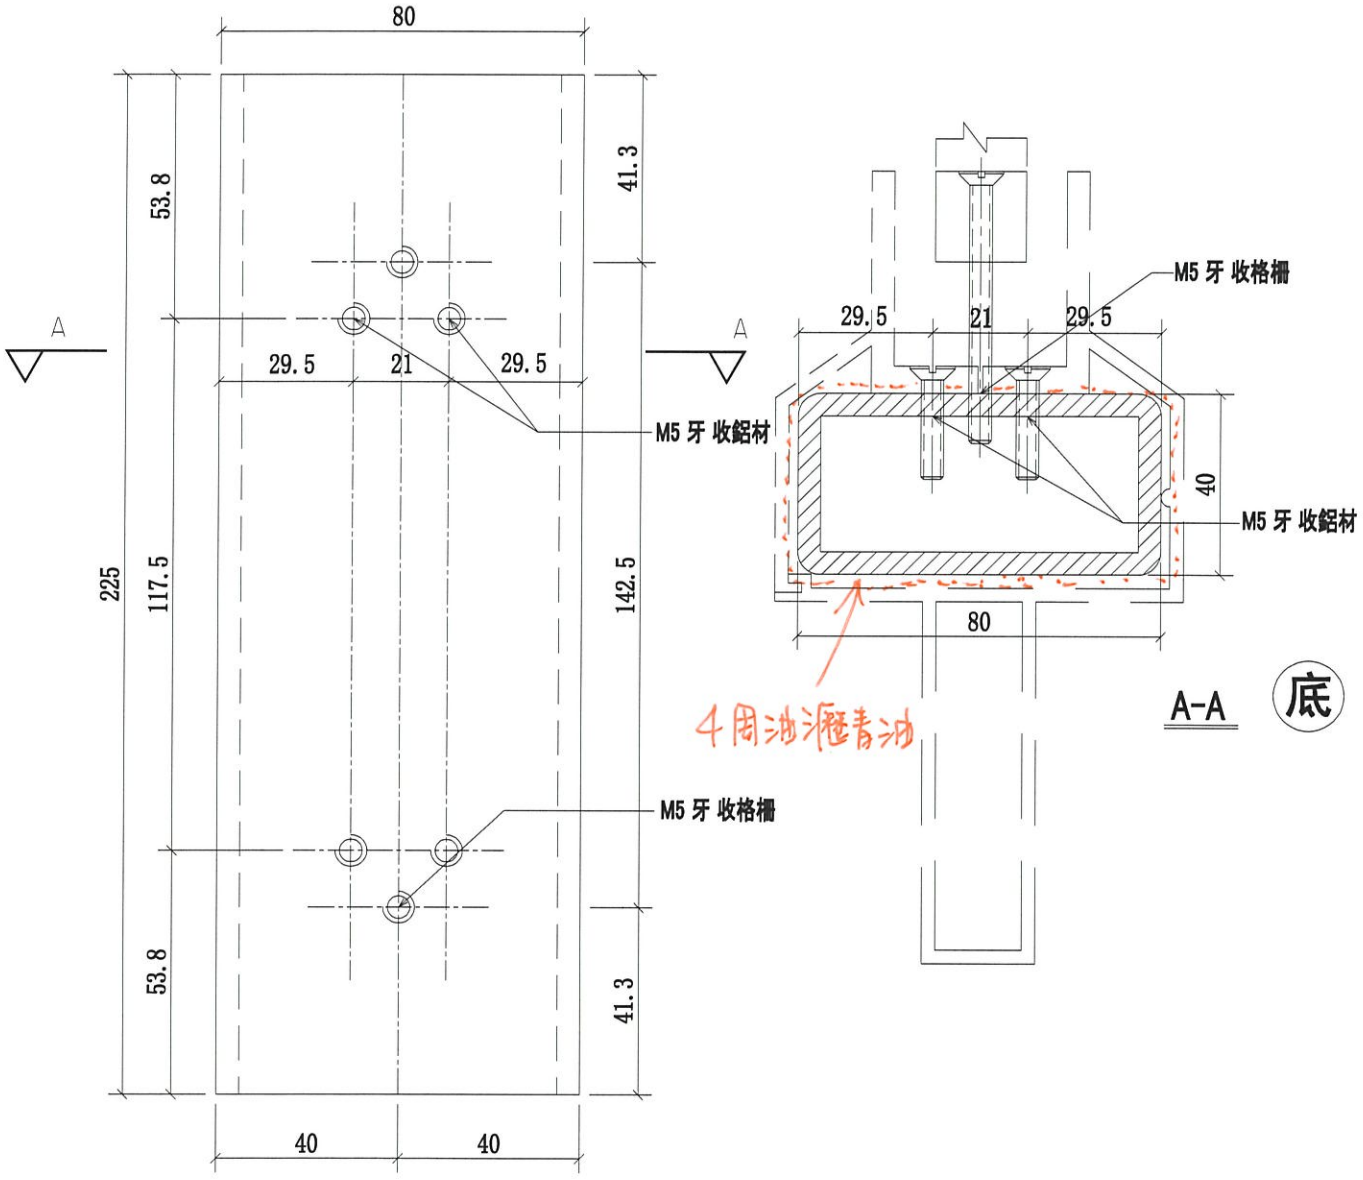



名稱	攔河鋼格柵橫梁	制圖	CJM	2020.11.15	修改	A	B	
材料	80x40x5mm 鍍鋅鋼通(材質:SJ275)	復核	SHUI	2020.11.25	日期	2021.01.14	2021.02.01	
顏色	熱浸鋅	批準			圖號	52A;52-MS05-GTR03		

美特鋁質 有限公司
MIDI Aluminium Fabricator Ltd.

工程號	J-852	地盤	亞皆老街/攔河

序號	物料編號	數量	使用位置	樓層
01	52A-MS05-GTR04	2	52A-MS05-Z02	T1/(1F)
02	52A-MS05-GTR04	2	52A-MS05-Z02	T2/(1F)
03	52A-MS05-GTR04	1	52A-MS05-Z02	T3/(1F)
04	52-MS05-GTR04	1	52-MS05-Z02	T3/(1F)

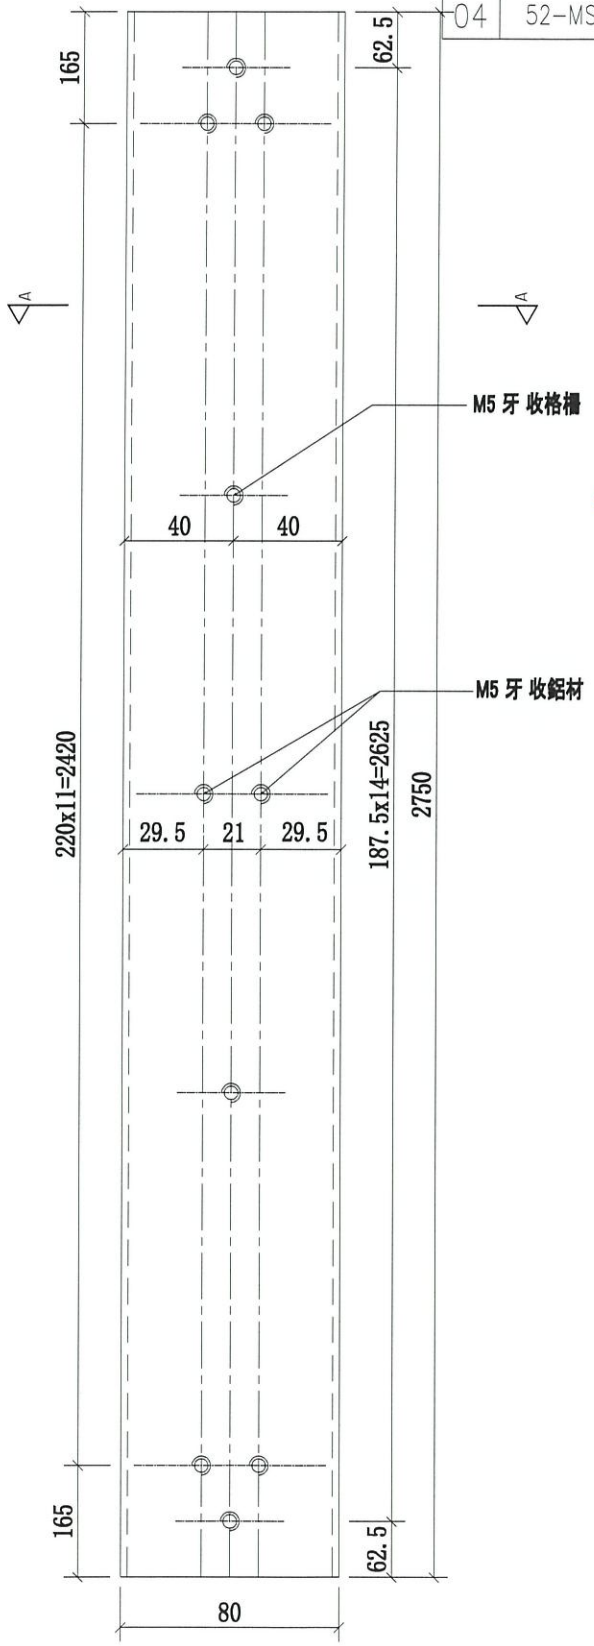

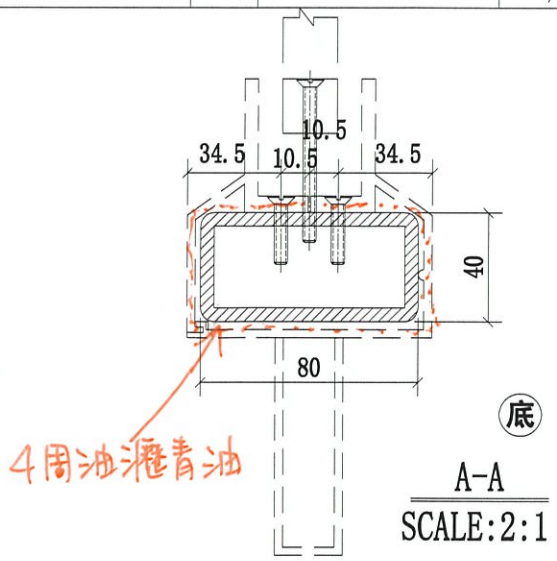


A-A
SCALE:2:1

名稱	攔河鋼格柵橫梁	制圖	CJM	2020.11.15	修改	A	B	
材料	80x40x5mm 鍍鋅鋼通(材質:SJ275)	復核	SHUI	2020.11.25	日期	2021.01.14	2021.02.01	
顏色	熱浸鋅	批準			圖號	52A;52-MS05-GTR04		

K01: E 2497, 2530

美特鋁質 有限公司
MIDI Aluminium Fabricator Ltd.

工程號	J-852	地盤	亞皆老街/攔河

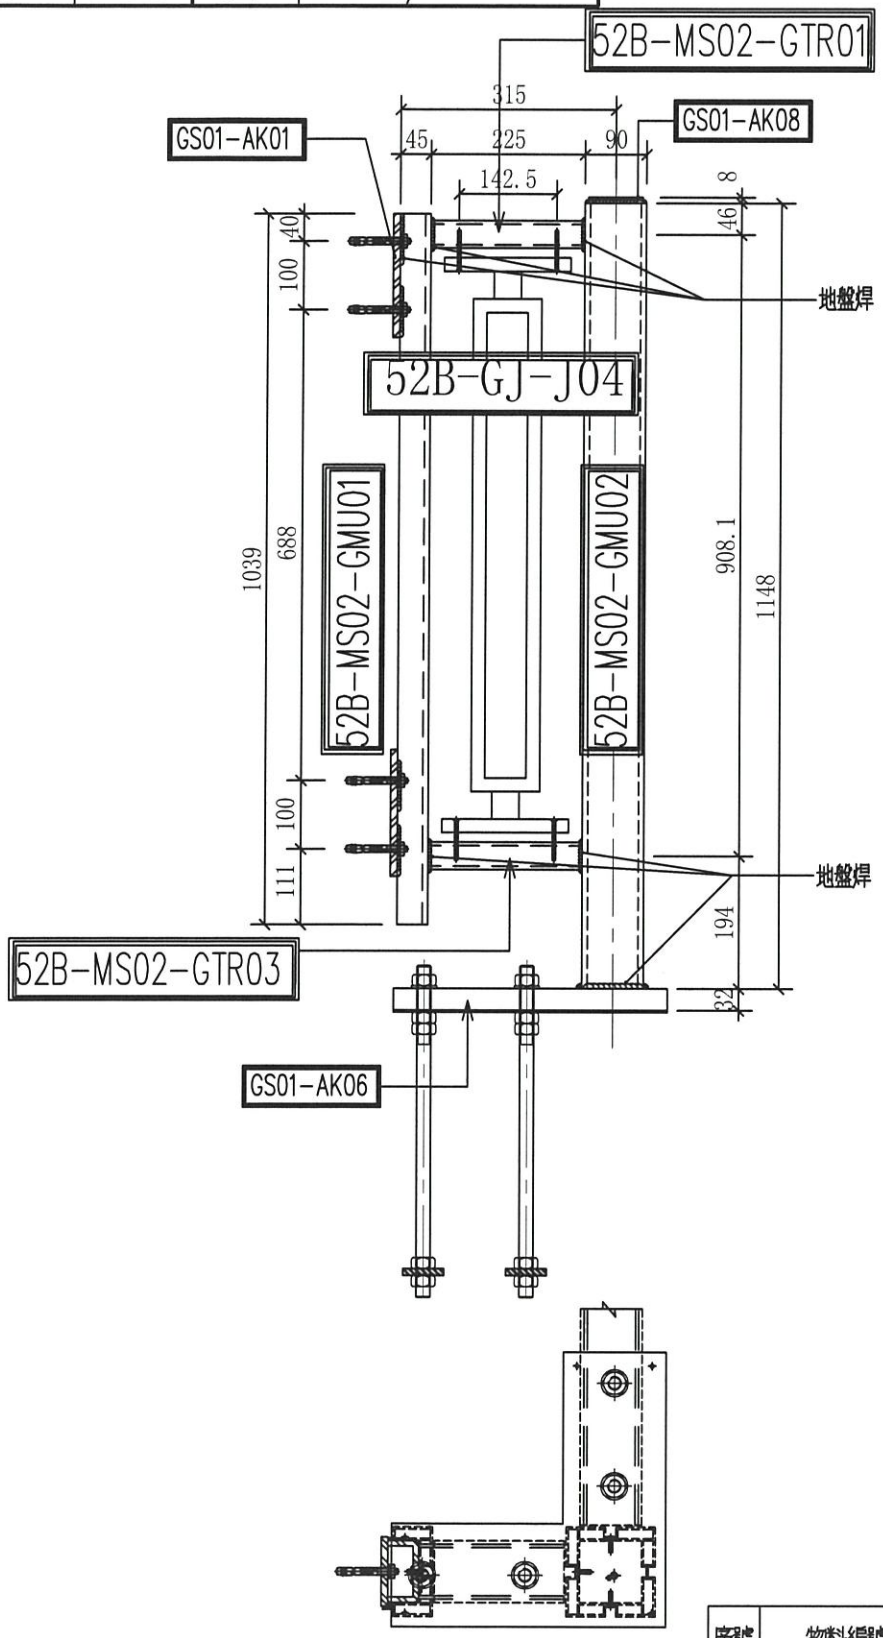


序號	物料編號	數量	使用位置	樓層
01	52B-MS02-Z01	28	SD-GB-5002B	T1/(2F~21F)
02	52B-MS02-Z01	30	SD-GB-5002B	T2/(2F~22F)
03	52B-MS02-Z01	28	SD-GB-5002B	T3/(2F~21F)

名稱	攔河鋼格柵組裝圖	制圖	CJM	2020.11.15	修改	A		
材料	90x90x8鋼通(80x40)鋼通	復核	SHUI	2020.11.20	日期	2021.01.14		
顏色	CSC20200514-4	批準			圖號	52B-MS02-Z01		

Ref: EZ 2997, 3308

美特鋁質 有限公司
MIDI Aluminium Fabricator Ltd.

工程號	J-852	地盤	亞皆老街 ／攔河

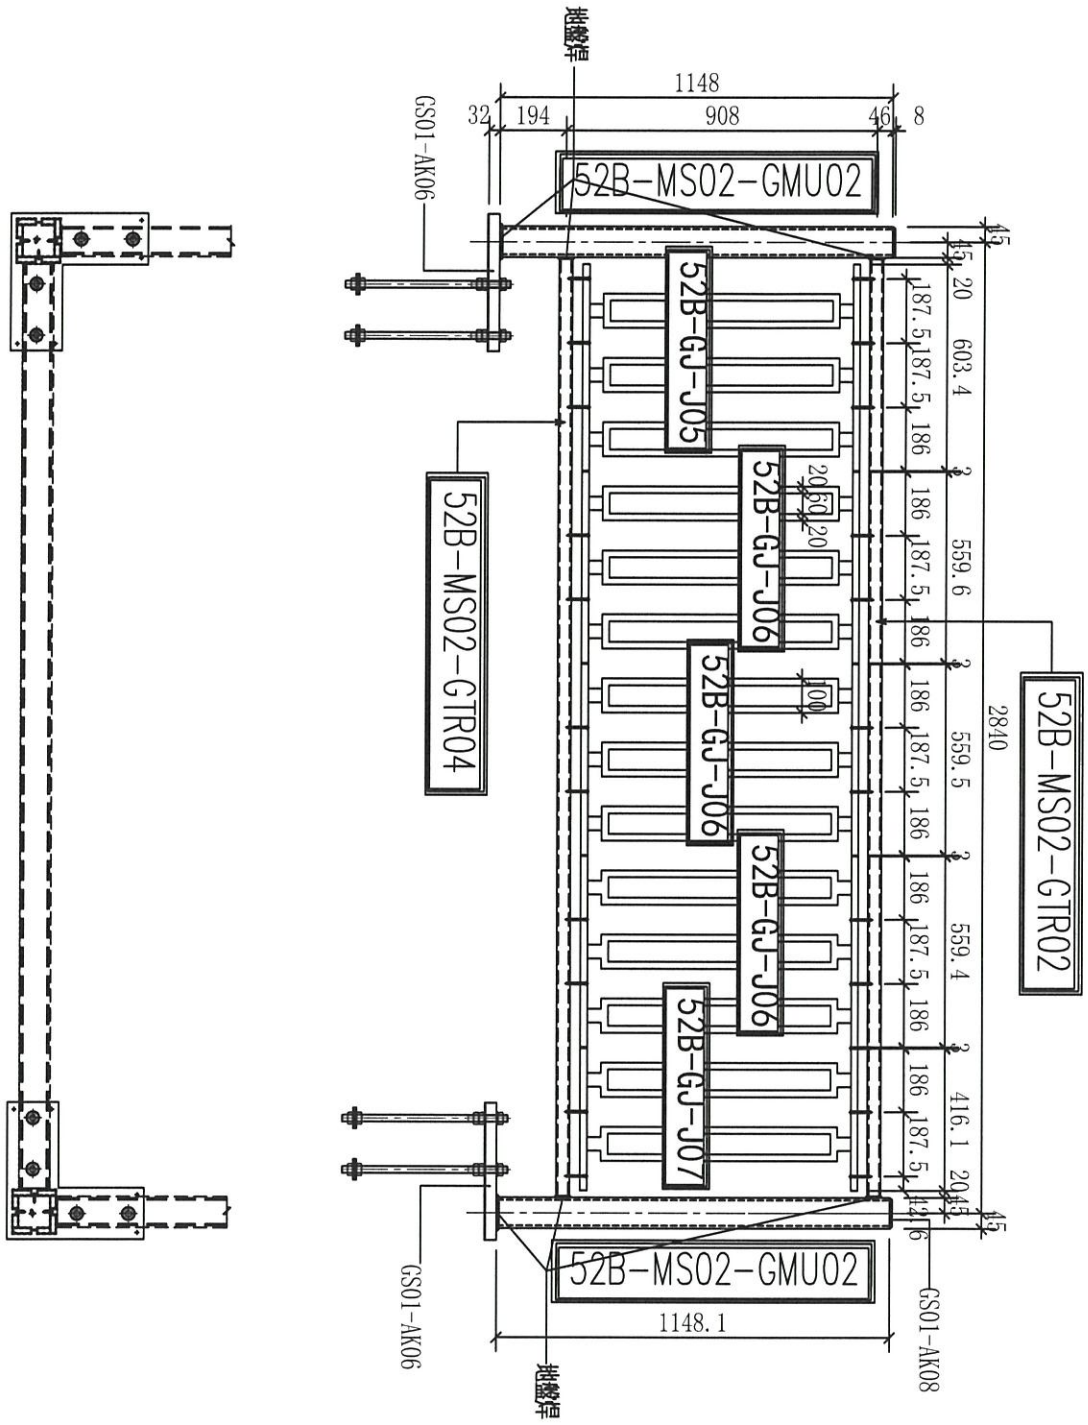


序號	物料編號	數量	使用位置	樓層
01	52B-MS02-Z02	28	SD-GB-5002B	T1/(2F~21F)
02	52B-MS02-Z02	30	SD-GB-5002B	T2/(2F~22F)
03	52B-MS02-Z02	28	SD-GB-5002B	T3/(2F~21F)

名稱	攔河鋼格柵組裝圖	制圖	CJM	2020.11.15	修改			
材料	90x90x8鋼通(80x40)鋼通	復核	SHUI	2020.11.20	日期			
顏色	CSC20200514-4	批準			圖號	52B-MS02-Z02		

Ref= E12997/ 3530D

美特鋁質 有限公司
MIDI Aluminium Fabricator Ltd.

工程號	J-852	地盤	亞皆老街 ／攔河

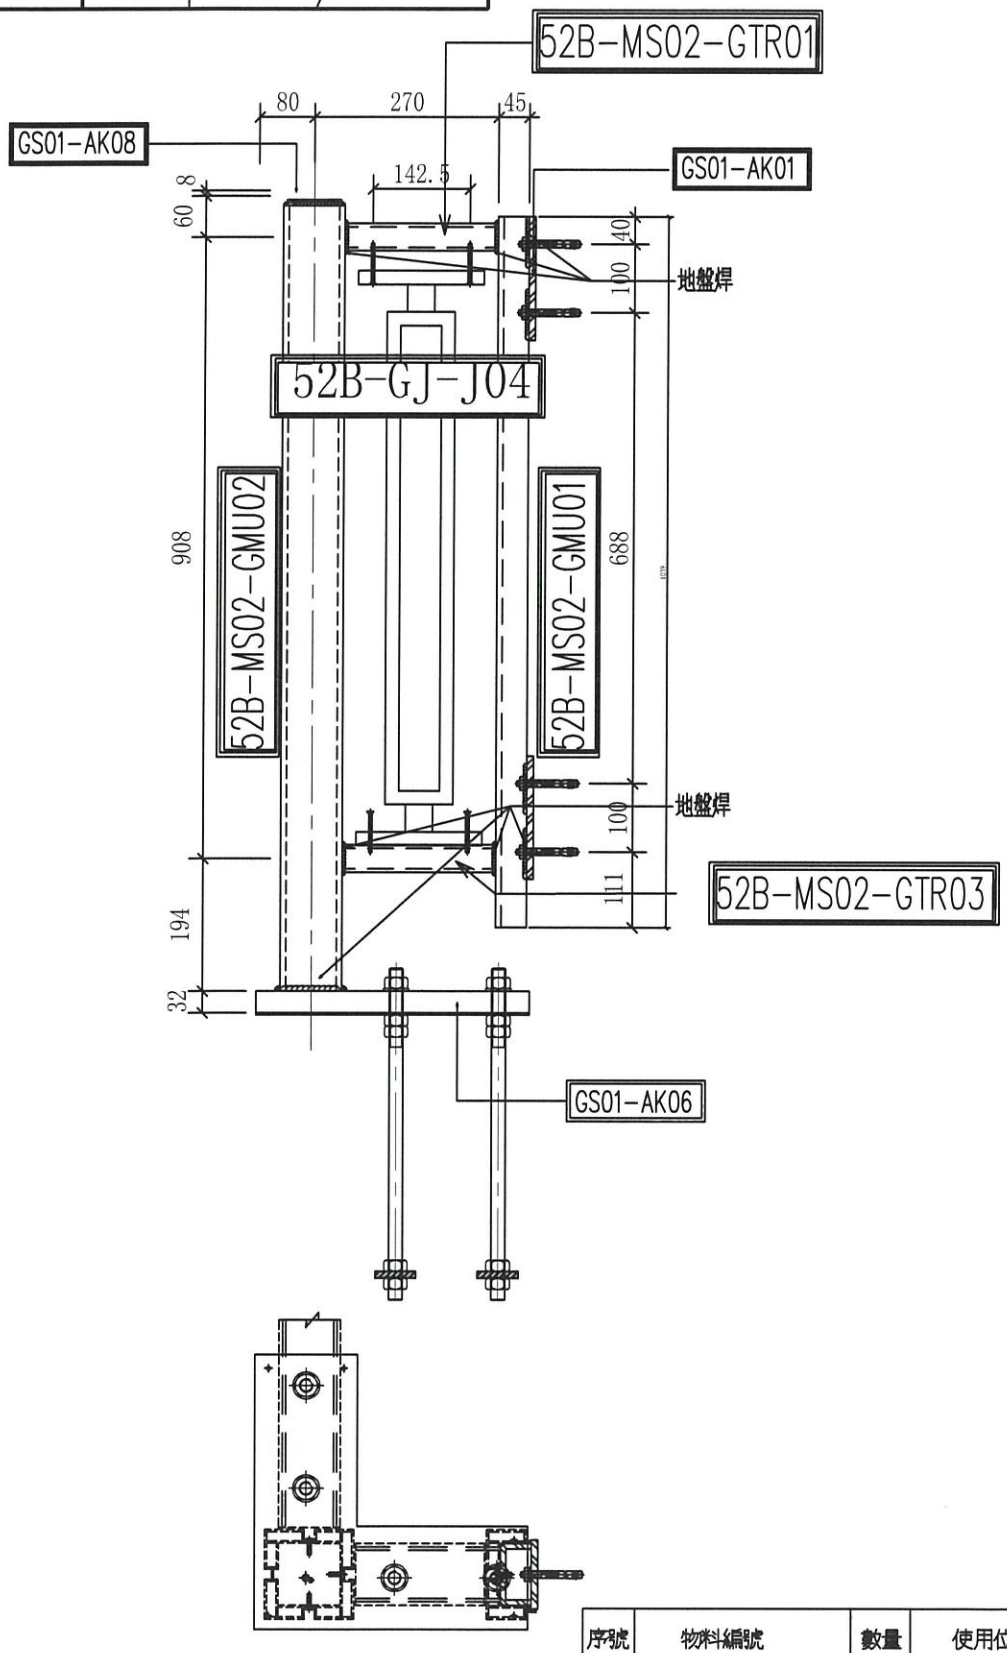


序號	物料編號	數量	使用位置	樓層
01	52B-MS02-Z03	28	SD-GB-5002B	T1/(2F~21F)
02	52B-MS02-Z03	30	SD-GB-5002B	T2/(2F~22F)
03	52B-MS02-Z03	28	SD-GB-5002B	T3/(2F~21F)

名稱	攔河鋼格柵組裝圖	制圖	CJM	2020.11.15	修改			
材料	90x90x8鋼通(80x40)鋼通	復核	SHUI	2020.11.20	日期			
顏色	CSC20200514-4	批準			圖號	52B-MS02-Z03		

Ref: E7 7530C

美特鋁質 有限公司
MIDI Aluminium Fabricator Ltd.

工程號	J-852	地盤	亞皆老街 ／攔河

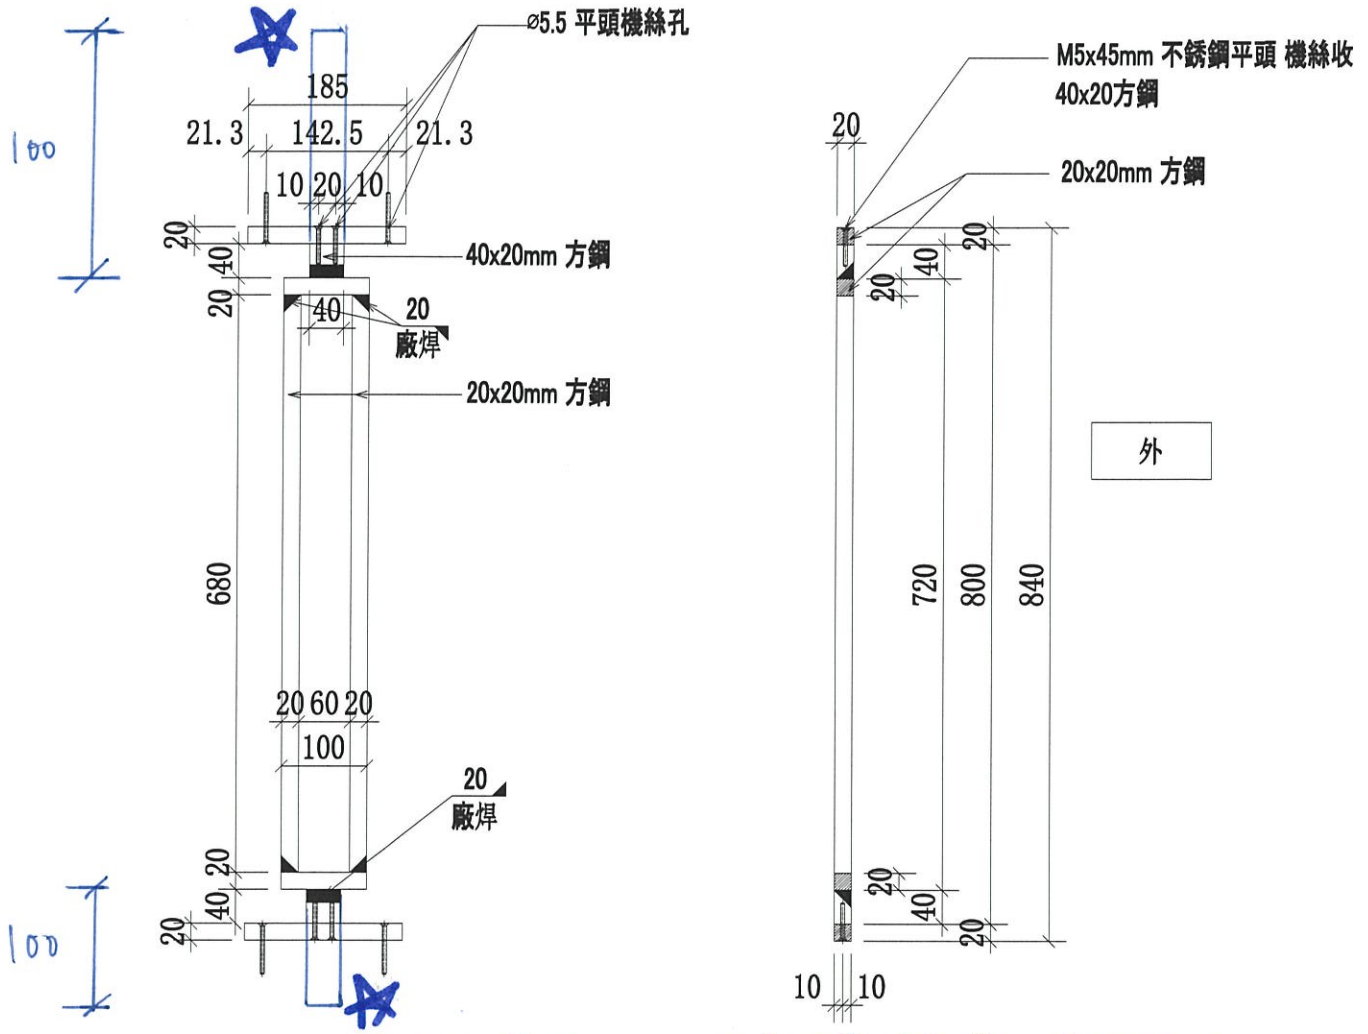

長加長至100，點焊後剩短至40


序號	物料編號	數量	使用位置	樓層
01	52B-GJ-J04	56	52B-MS02-Z01/Z03	T1/(2F~21F)
02	52B-GJ-J04	60	52B-MS02-Z01/Z03	T2/(2F~22F)
03	52B-GJ-J04	56	52B-MS02-Z01/Z03	T3/(2F~21F)

名稱	攔河鋼格柵組合拼裝圖	制圖	CJM	2020.11.15	修改	A		
材料	20x20(40x20)方鋼(材質:SJ275)	復核	SHUI	2020.11.20	日期	2021.02.01		
顏色	CSC20200514-4	批準			圖號	J852-GJ-J04		

Ref: EJ 2530C

美特鋁質 有限公司
MIDI Aluminium Fabricator Ltd.

工程號	J-852	地盤	亞皆老街 ／攔河

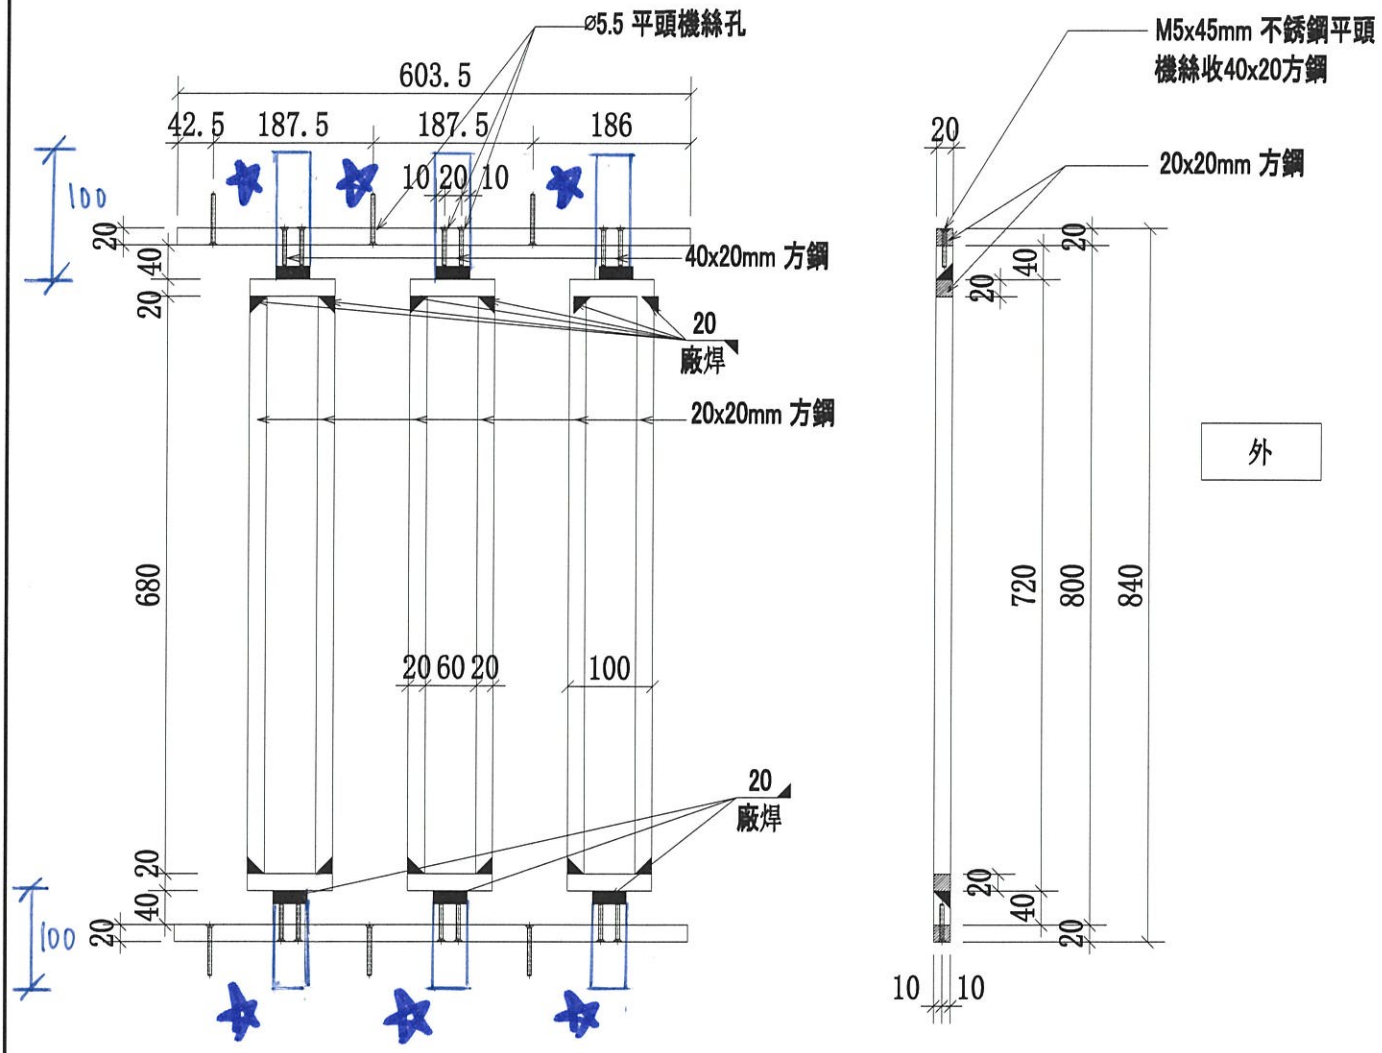

女加長至100，驗焊後割至40


序號	物料編號	數量	使用位置	樓層
01	52B-GJ-J05	28	52B-MS02-Z02	T1/(2F~21F)
02	52B-GJ-J05	30	52B-MS02-Z02	T2/(2F~22F)
03	52B-GJ-J05	28	52B-MS02-Z02	T3/(2F~21F)

名稱	攔河鋼格柵組合拼裝圖	制圖	CJM	2020.11.15	修改	A		
材料	20x20(40x20)方鋼(材質:SJ275)	復核	SHUI	2020.11.20	日期	2021.02.01		
顏色	CSC20200514-4	批準			圖號	J852-GJ-J05		

Ref- E1 25 30C

美特鋁質 有限公司
MIDI Aluminium Fabricator Ltd.

工程號	J-852	地盤	亞皆老街 ／攔河

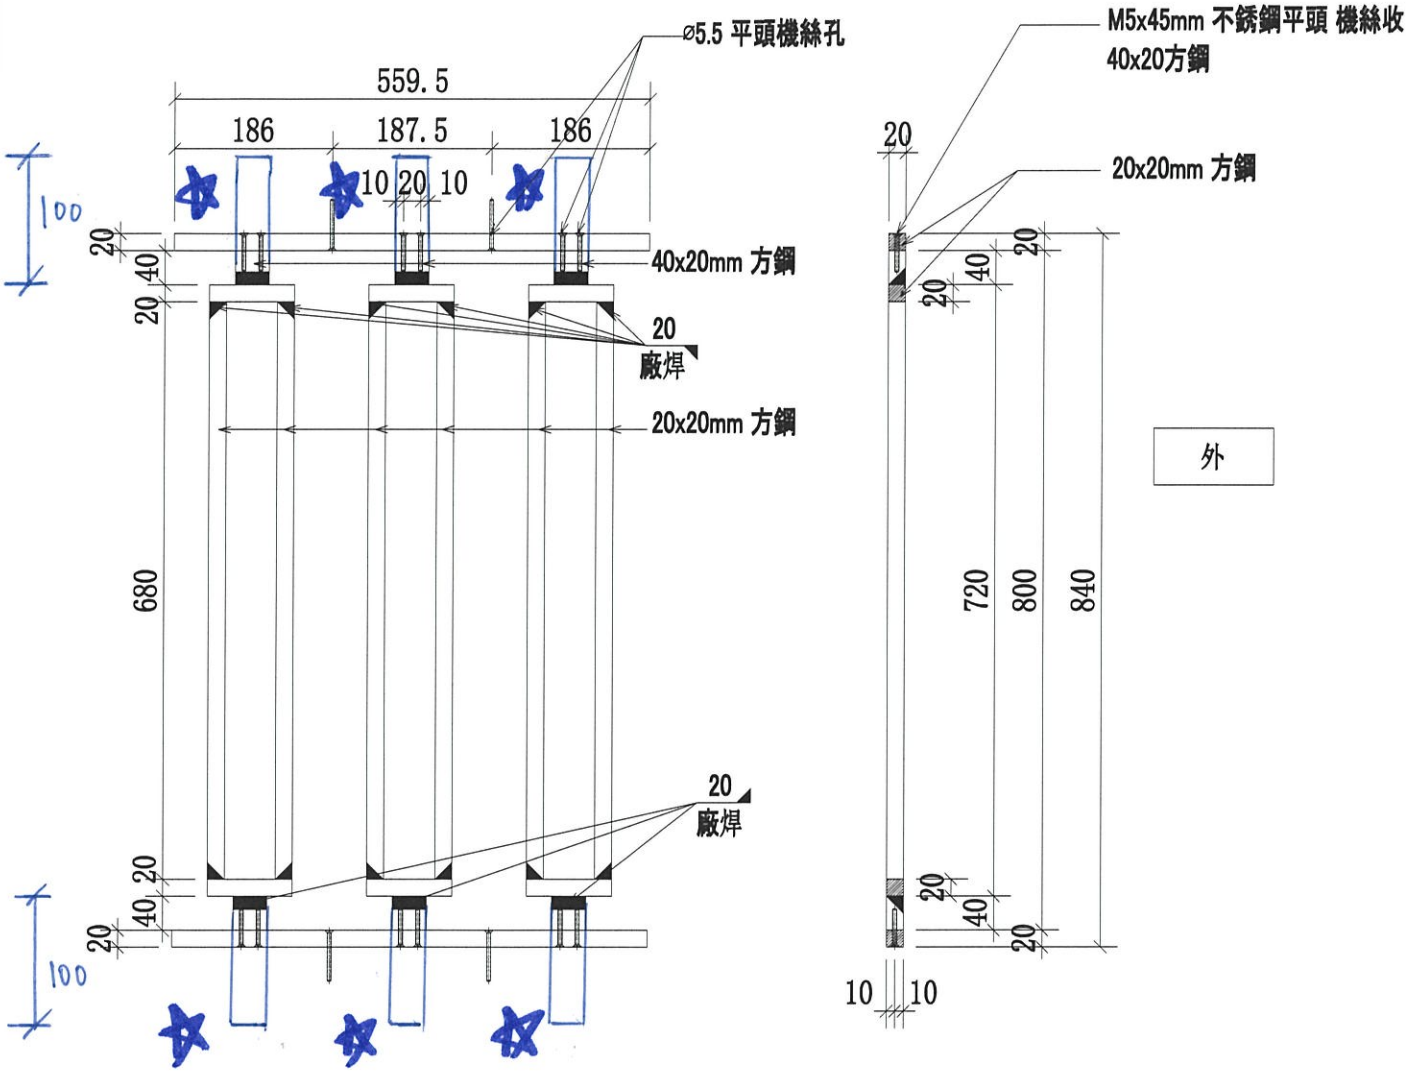

※加長至100，點焊後剪至40


序號	物料編號	數量	使用位置	樓層
01	52B-GJ-J06	84	52B-MS02-Z02	T1/(2F~21F)
02	52B-GJ-J06	90	52B-MS02-Z02	T2/(2F~22F)
03	52B-GJ-J06	84	52B-MS02-Z02	T3/(2F~21F)


名稱	攔河鋼格柵組合拼裝圖	制圖	CJM	2020.11.15	修改	A		
材料	20x20(40x20)方鋼(材質:SJ275)	復核	SHUI	2020.11.20	日期	2021.02.01		
顏色	CSC20200514-4	批準			圖號	J852-GJ-J06		

Ref: E2 X530C

美特鋁質 有限公司
MIDI Aluminium Fabricator Ltd.

工程號	J-852	地盤	亞皆老街 ／攔河

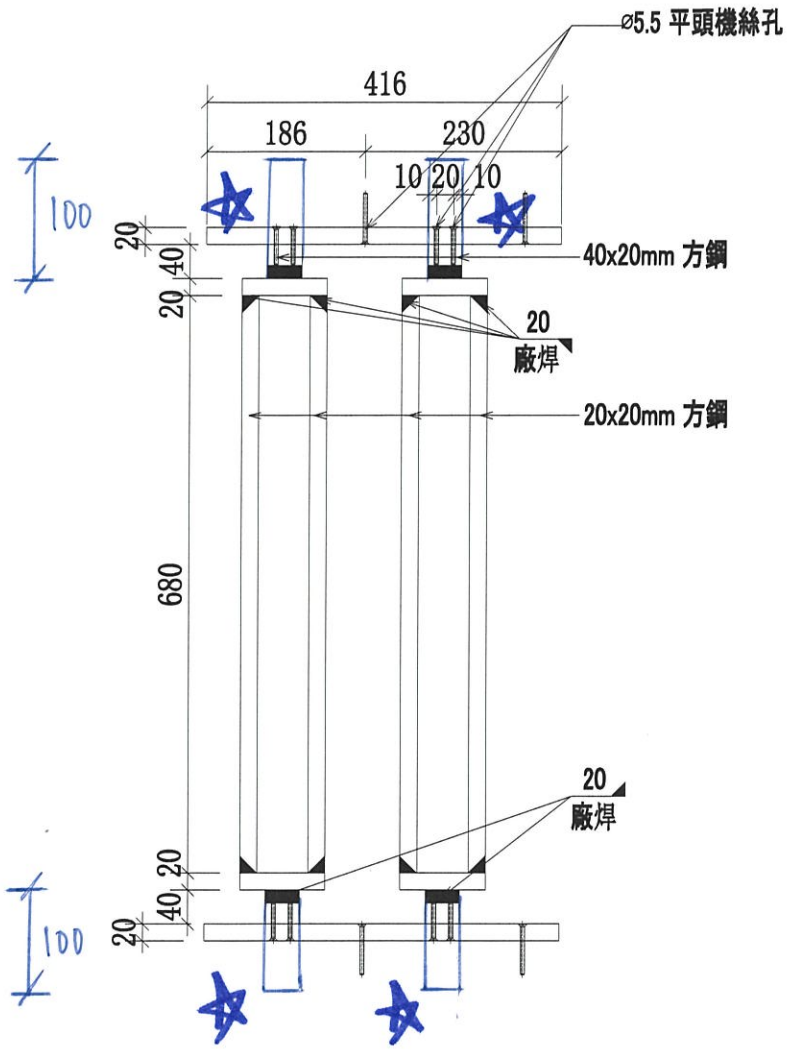

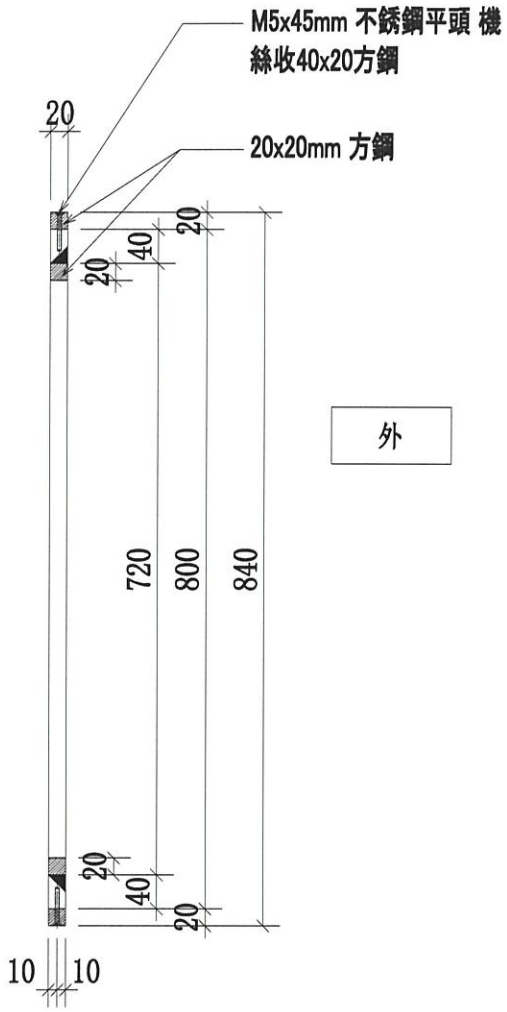

外

女 加長至100，驗焊後割至40


序號	物料編號	數量	使用位置	樓層
01	52B-GJ-J07	28	52B-MS02-Z02	T1/(2F~21F)
02	52B-GJ-J07	30	52B-MS02-Z02	T2/(2F~22F)
03	52B-GJ-J07	28	52B-MS02-Z02	T3/(2F~21F)

名稱	攔河鋼格柵組合拼裝圖	制圖	CJM	2020.11.15	修改	A		
材料	20x20(40x20)方鋼(材質:SJ275)	復核	SHUI	2020.11.20	日期	2021.02.01		
顏色	CSC20200514-4	批準			圖號	J852-GJ-J07		

Ref: EI 1530

美特鋁質 有限公司
MIDI Aluminium Fabricator Ltd.

工程號	J-852	地盤	亞皆老街 / 欄河

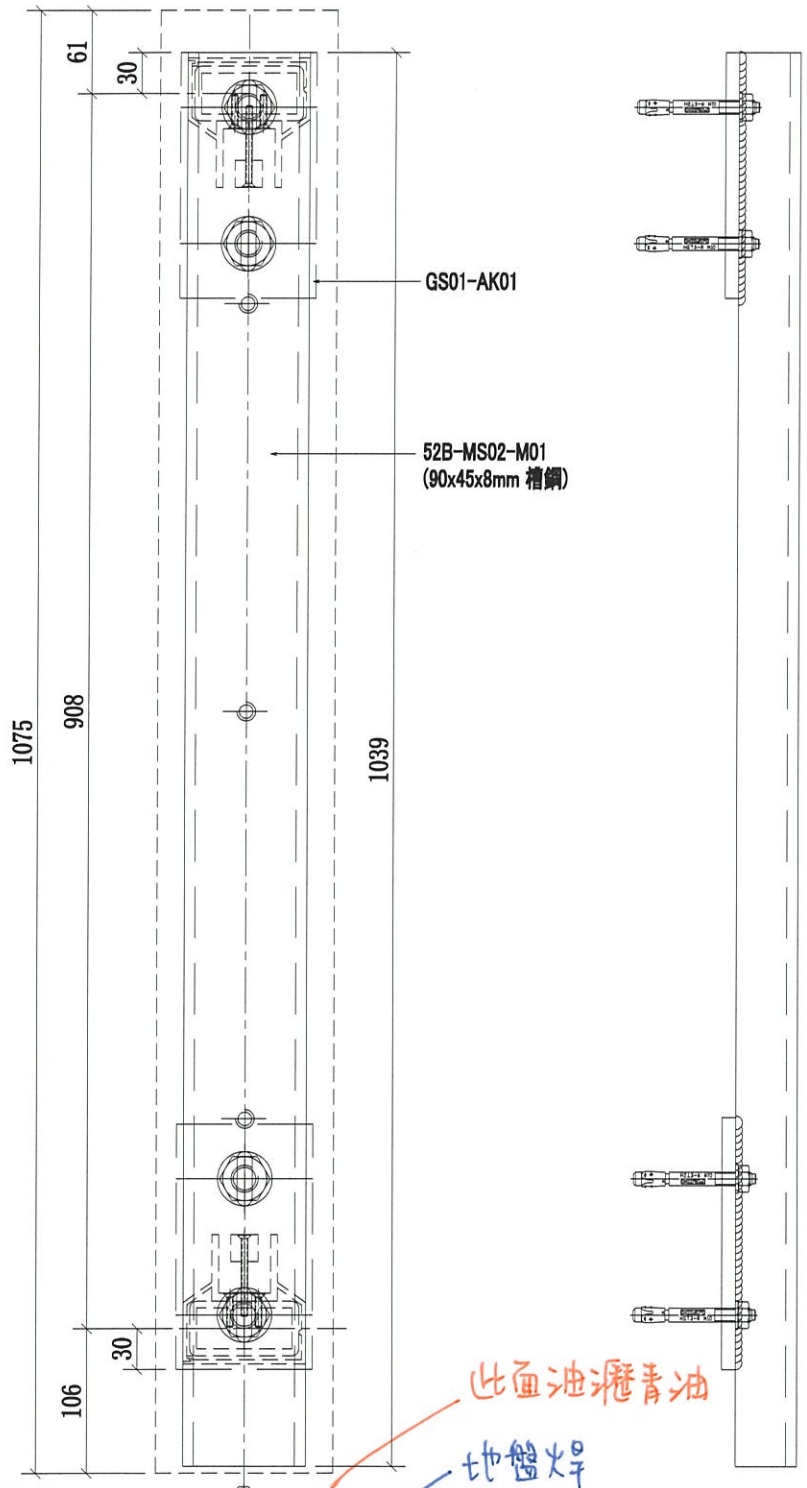


序號	物料編號	數量	使用位置	樓層
01	52B-MS02-GMU01	56	52B-MS02-Z01/Z03	T1/(2F~21F)
02	52B-MS02-GMU01	60	52B-MS02-Z01/Z03	T2/(2F~22F)
03	52B-MS02-GMU01	56	52B-MS02-Z01/Z03	T3/(2F~21F)

名稱	欄河鋼格柵邊立柱拼裝圖	制圖	CJM	2020.11.15	修改	A		
材料	90x45x8mm 鍍鋅槽鋼(材質:SJ275)	復核	SHUI	2020.11.20	日期	2021.02.01		
顏色	熱浸鋅	批準			圖號	J852-MS02-GMU01		


Ref: EI2530

美特鋁質 有限公司
MIDI Aluminium Fabricator Ltd.


工程號	J-852	地盤	亞皆老街 / 攔河

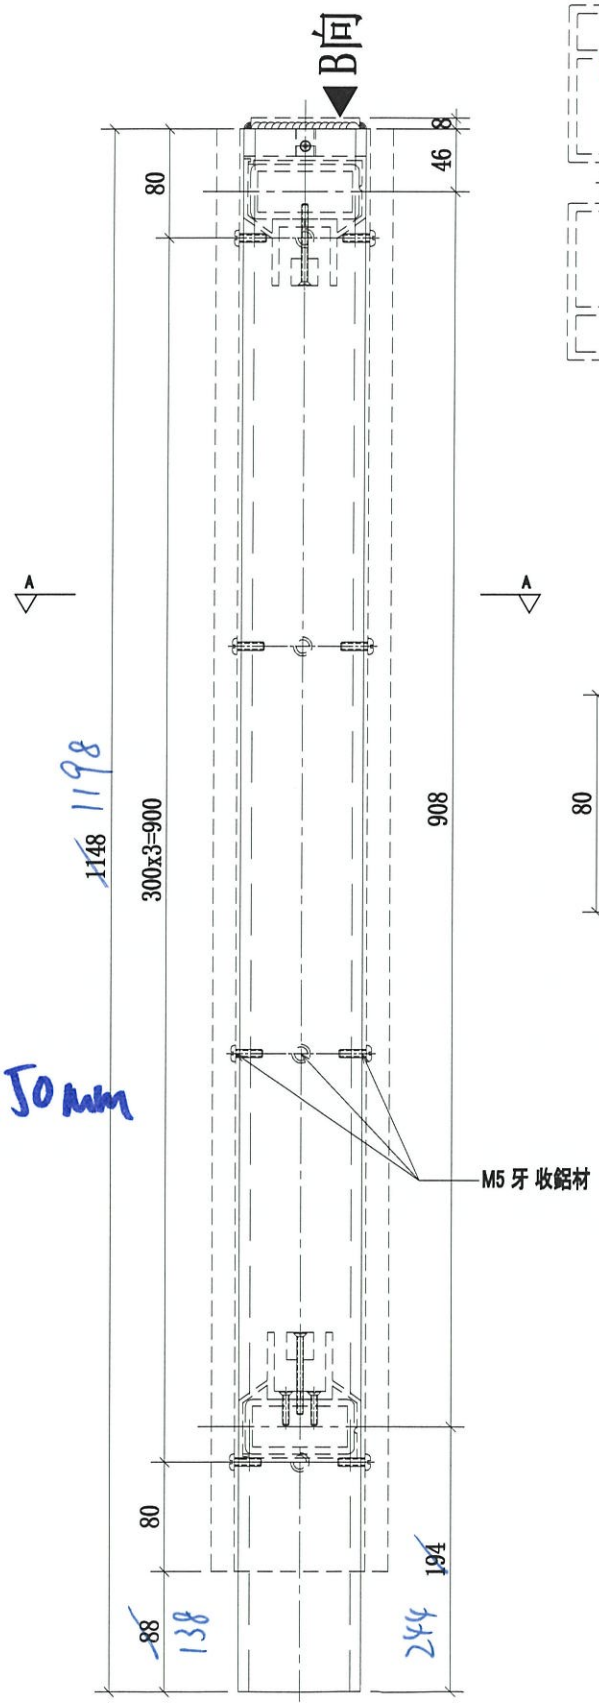

預長10mm

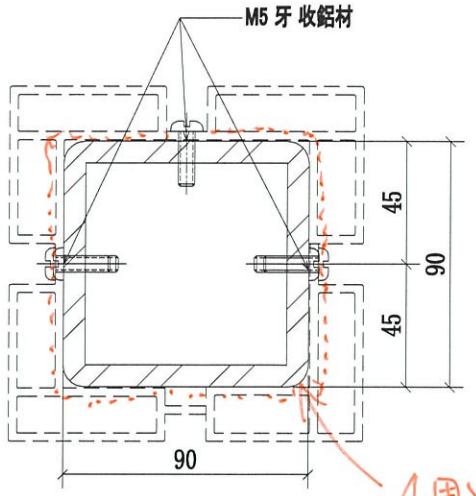

A-A

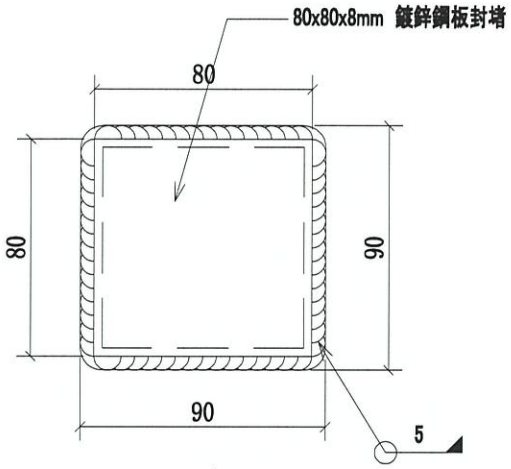

B 向


序號	物料編號	數量	使用位置	樓層
01	52B-MS02-GMU02	56	52B-MS02-Z02	T1/(2F~21F)
02	52B-MS02-GMU02	60	52B-MS02-Z02	T2/(2F~22F)
03	52B-MS02-GMU02	56	52B-MS02-Z02	T3/(2F~21F)

名稱	攔河鋼格柵轉角立柱	制圖	CJM	2020.11.15	修改	A		
材料	90x90x8mm 鍍鋅鋼通(材質:SJ275)	復核	SHUI	2020.11.20	日期	2021.02.01		
顏色	熱浸鋅	批準			圖號	J852-MS02-GMU02		

美特鋁質 有限公司
MIDI Aluminium Fabricator Ltd.

工程號	J-852	地盤	亞皆老街 / 攔河


序號	物料編號	數量	使用位置	樓層
01	52B-MS02-GM01	56	52B-MS02-GMU01	T1/(2F~21F)
02	52B-MS02-GM01	60	52B-MS02-GMU01	T2/(2F~22F)
03	52B-MS02-GM01	56	52B-MS02-GMU01	T3/(2F~21F)

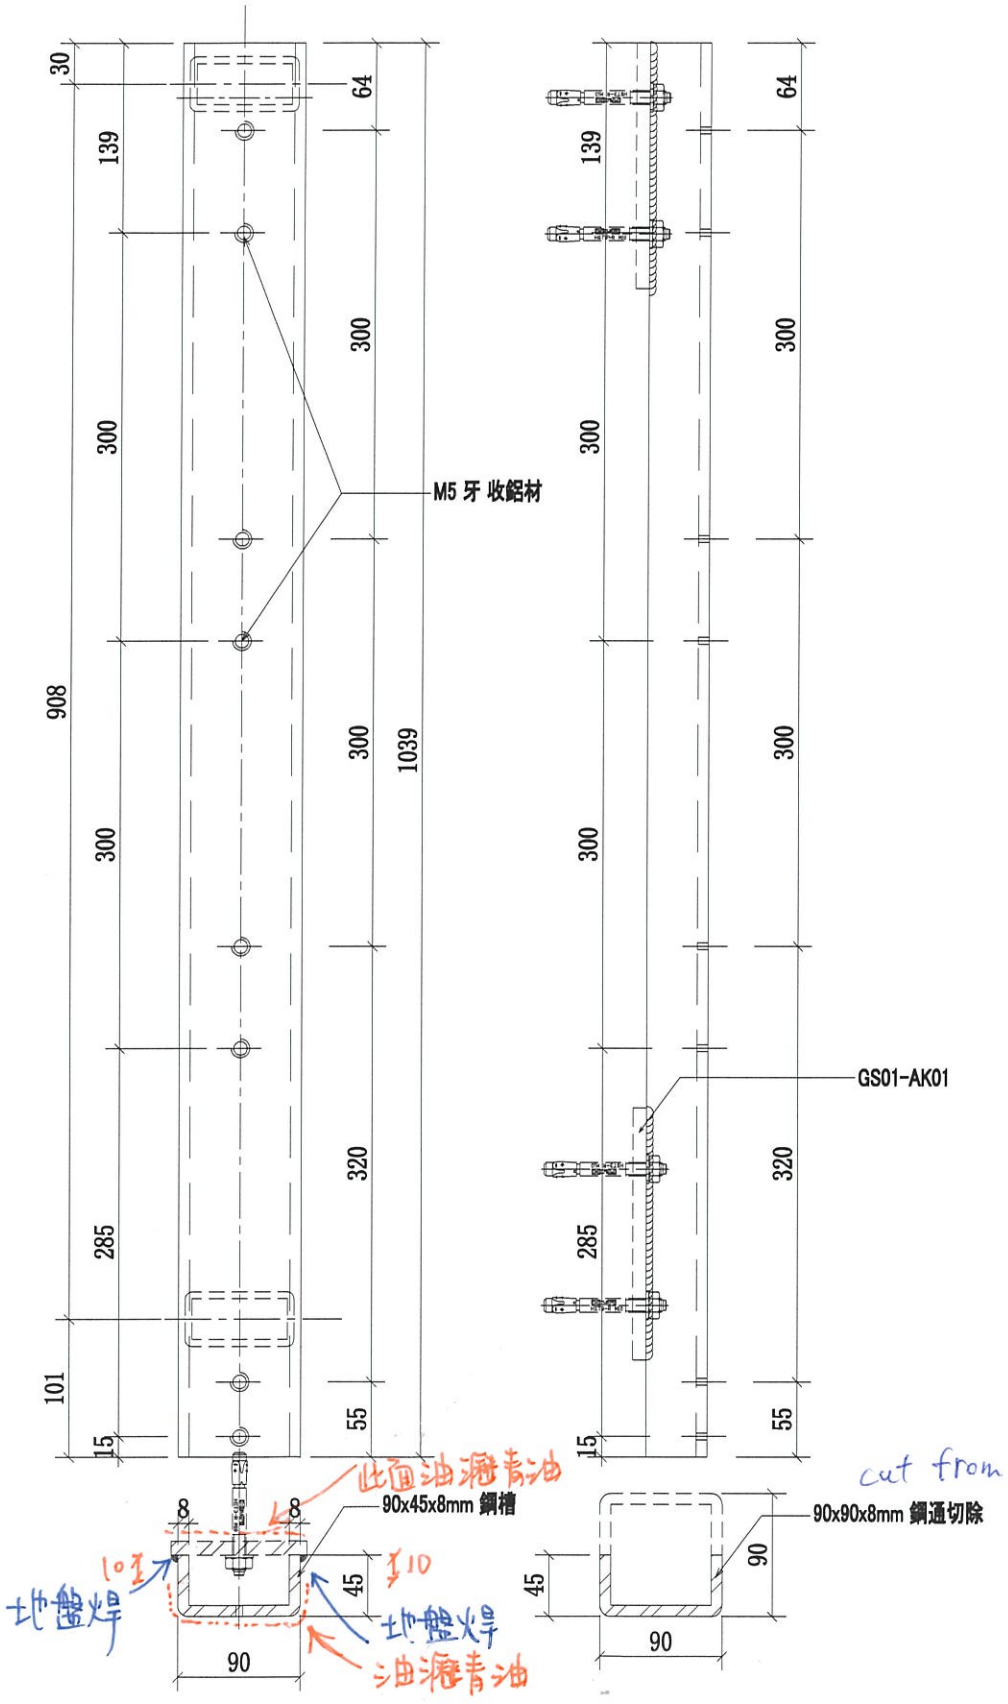


名稱	攔河鋼格柵邊立柱	制圖	CJM	2020.11.15	修改	A		

美特鋁質 有限公司
MIDI Aluminium Fabricator Ltd.

工程號	J-852	地盤	亞皆老街 ／攔河

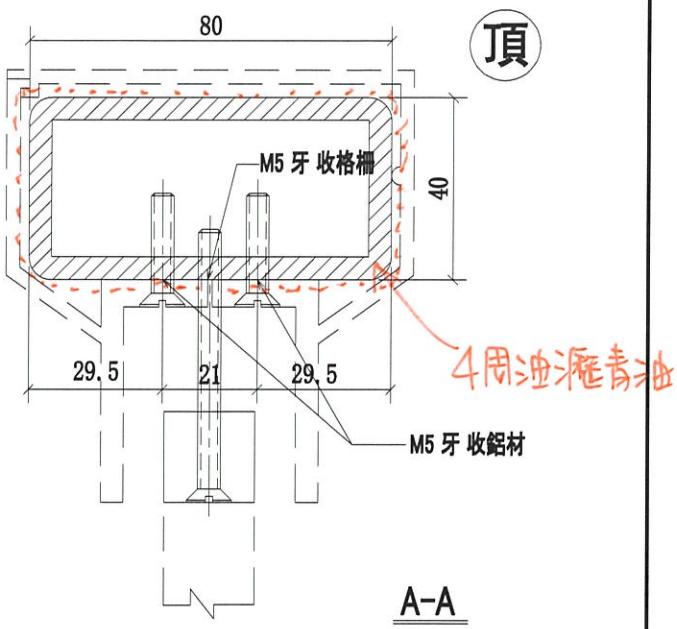

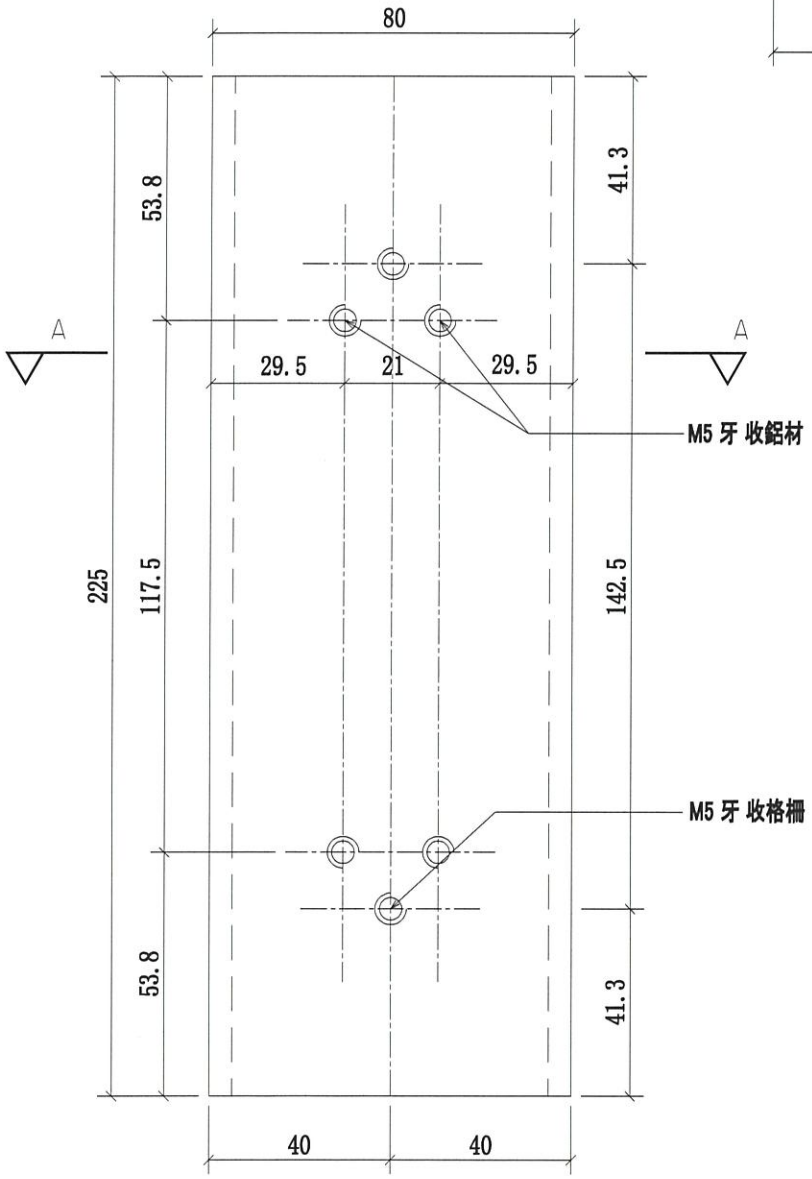


序號	物料編號	數量	使用位置	樓層
01	52B-MS02-GTR01	56	52B-MS02-Z01/Z03	T1/(2F~21F)
02	52B-MS02-GTR01	60	52B-MS02-Z01/Z03	T2/(2F~22F)
03	52B-MS02-GTR01	56	52B-MS02-Z01/Z03	T3/(2F~21F)

名稱	攔河鋼格柵橫梁	制圖	CJM	2020.11.15	修改	A		
材料	80x40x5mm 鍍鋅鋼通(材質:SJ275)	復核	SHUI	2020.11.20	日期	2021.02.01		
顏色	熱浸鋅	批準			圖號	J852-MS02-GTR01		


美特鋁質 有限公司
MIDI Aluminium Fabricator Ltd.

工程號	J-852	地盤	亞皆老街 / 攔河

頂

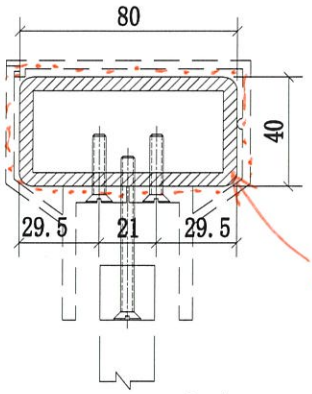

A-A
SCALE:2:1

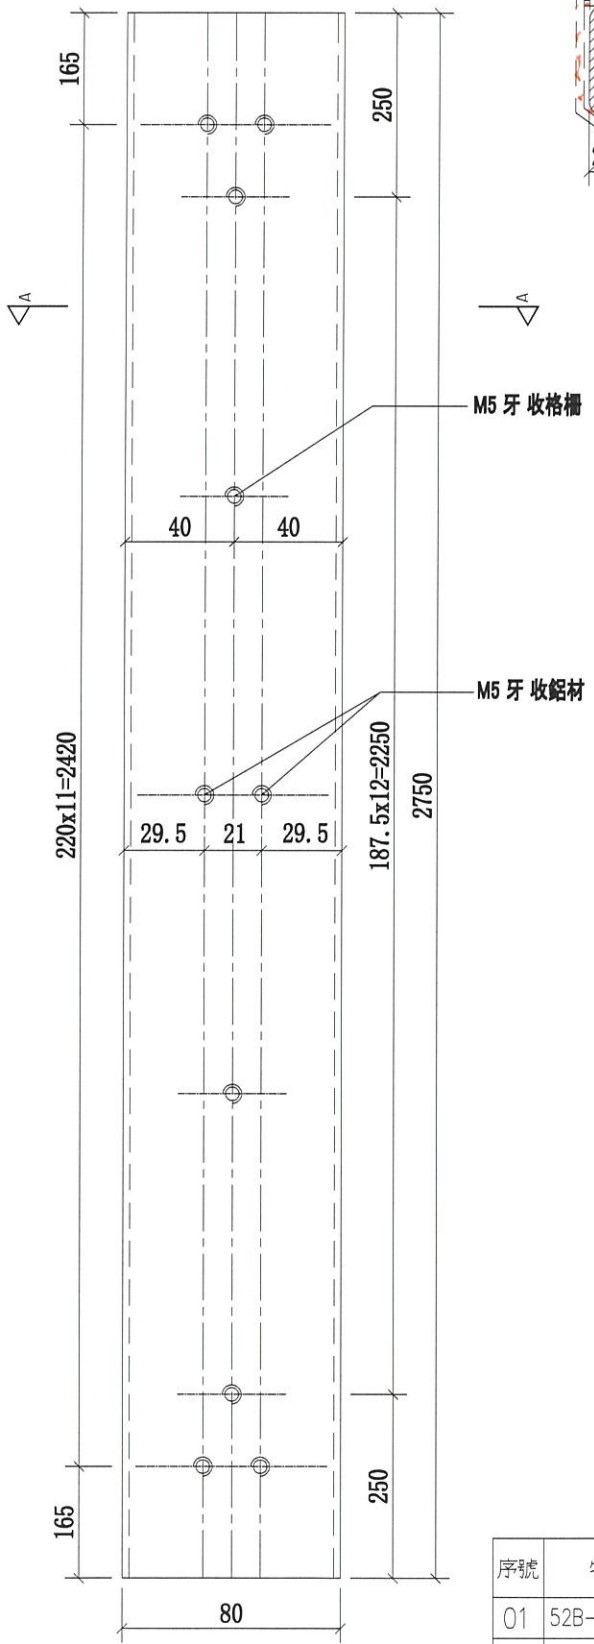



序號	物料編號	數量	使用位置	樓層
01	52B-MS02-GTR02	28	52B-MS02-Z02	T1/(2F~21F)
02	52B-MS02-GTR02	30	52B-MS02-Z02	T2/(2F~22F)
03	52B-MS02-GTR02	28	52B-MS02-Z02	T3/(2F~21F)

名稱	攔河鋼格柵橫梁	制圖	CJM	2020.11.15	修改	A		
材料	80x40x5mm 鍍鋅鋼通(材質:SJ275)	復核	SHUI	2020.11.20	日期	2021.02.01		
顏色	熱浸鋅	批準			圖號	J852-MS02-GTR02		

美特鋁質 有限公司
MIDI Aluminium Fabricator Ltd.

工程號	J-852	地盤	亞皆老街 ／攔河

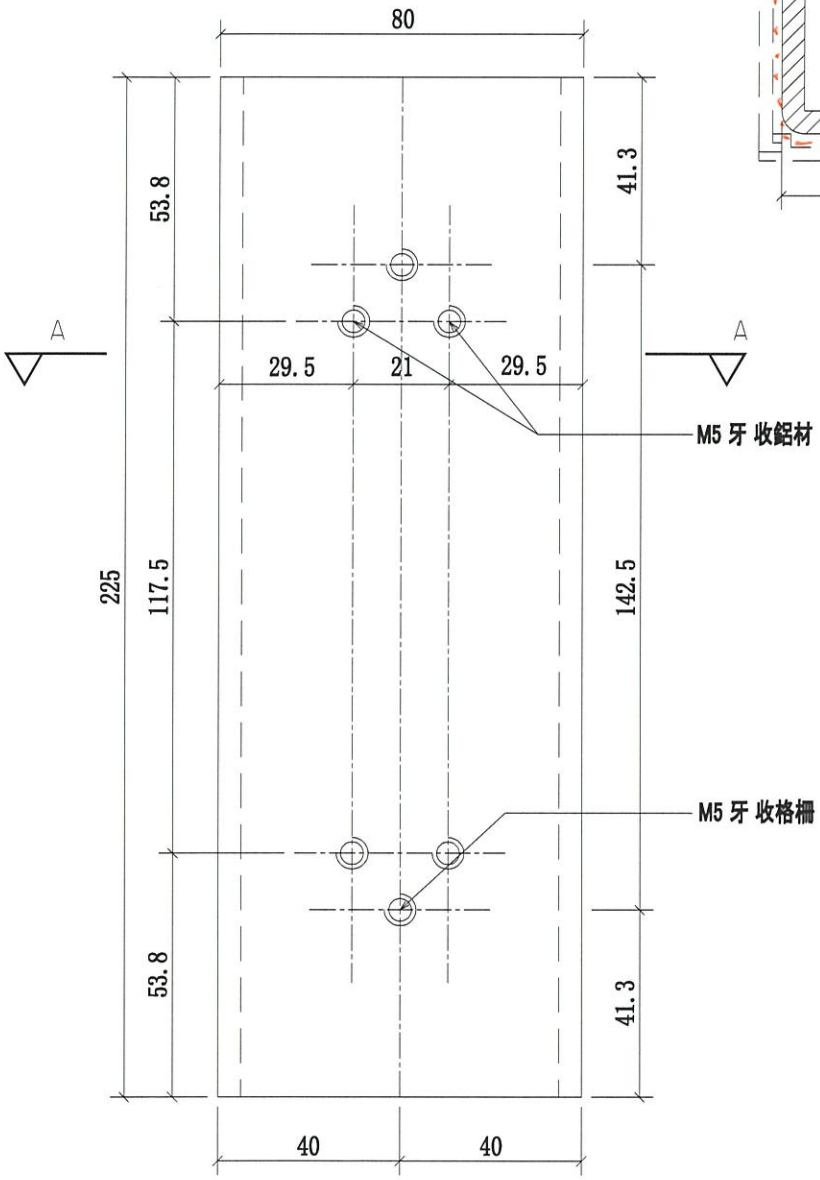

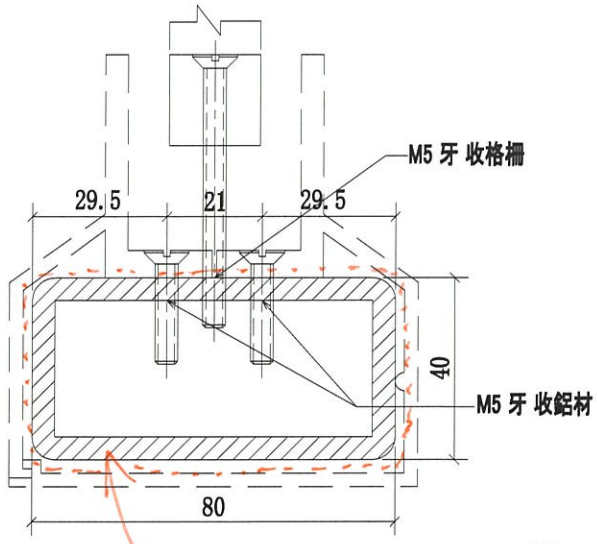

A-A


底


序號	物料編號	數量	使用位置	樓層
01	52B-MS02-GTR03	56	52B-MS02-Z01/Z03	T1/(2F~21F)
02	52B-MS02-GTR03	60	52B-MS02-Z01/Z03	T2/(2F~22F)
03	52B-MS02-GTR03	56	52B-MS02-Z01/Z03	T3/(2F~21F)

名稱	攔河鋼格柵橫梁	制圖	CJM	2020.11.15	修改	A		
材料	80x40x5mm 鍍鋅鋼通(材質:SJ275)	復核	SHUI	2020.11.20	日期	2021.02.01		
顏色	熱浸鋅	批準			圖號	J852-MS02-GTR03		

美特鋁質 有限公司
MIDI Aluminium Fabricator Ltd.

工程號	J-852	地盤	亞皆老街 / 攔河

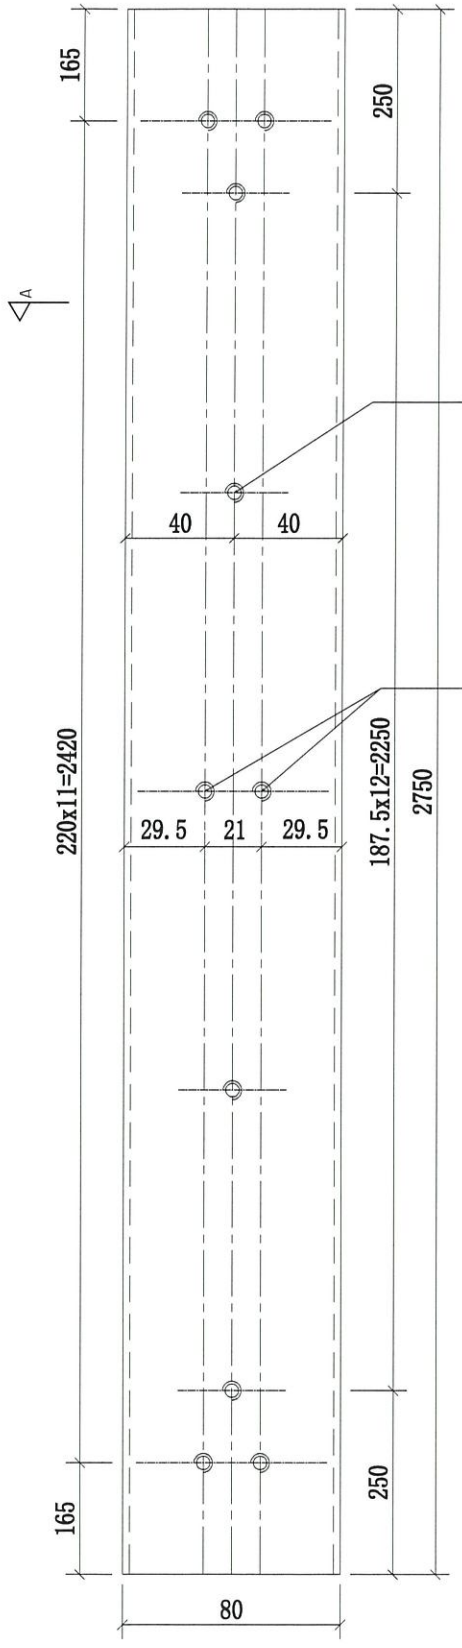

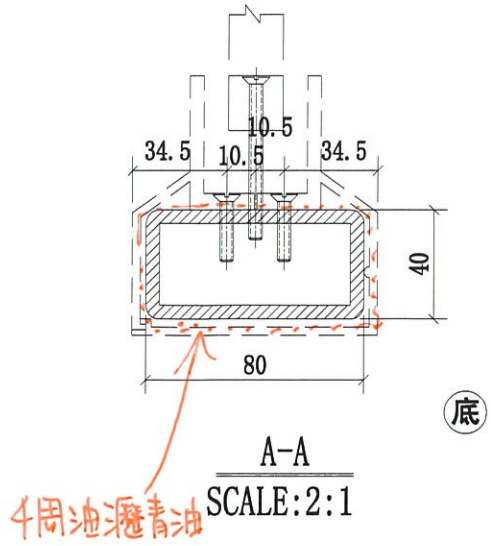


序號	物料編號	數量	使用位置	樓層
01	52B-MS02-GTR04	28	52B-MS02-Z02	T1/(2F~21F)
02	52B-MS02-GTR04	30	52B-MS02-Z02	T2/(2F~22F)
03	52B-MS02-GTR04	28	52B-MS02-Z02	T3/(2F~21F)

名稱	攔河鋼格柵橫梁	制圖	CJM	2020.11.15	修改	A		
材料	80x40x5mm 鍍鋅鋼通(材質:SJ275)	復核	SHUI	2020.11.20	日期	2021.02.01		
顏色	熱浸鋅	批準			圖號	J852-MS02-GTR04		

美特鋁質 有限公司
MIDI Aluminium Fabricator Ltd.

工程號	J-852	地盤	亞皆老街 / 欄河

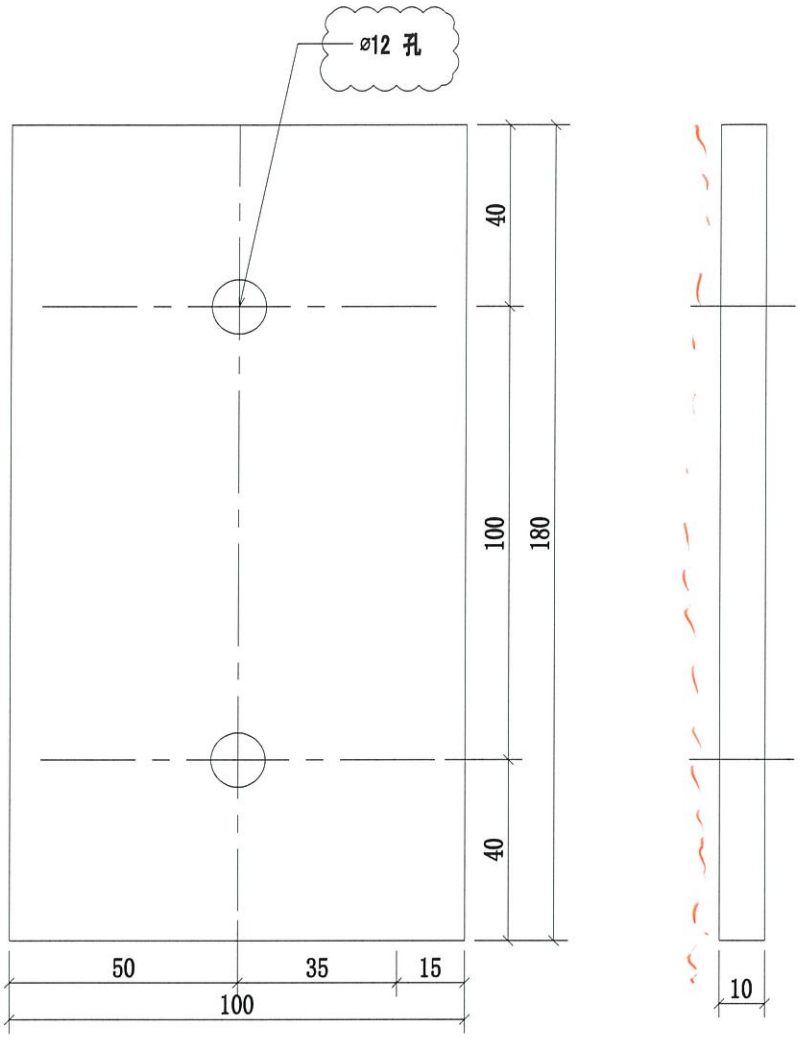


一面油灑青油

序號	物料編號	數量	使用位置	樓層
01	GS01-AK01	8	52A-MS05-Z01/Z03	T1/(1F)
02	GS01-AK01	8	52A-MS05-Z01/Z03	T2/(1F)
03	GS01-AK01	4	52A-MS05-Z01/Z03	T3/(1F)
04	GS01-AK01	4	52-MS05-Z01/Z03	T3/(1F)
05	GS01-AK01	112	52B-MS02-Z01/Z03	T1/(2F~21F)
06	GS01-AK01	120	52B-MS02-Z01/Z03	T2/(2F~22F)
07	GS01-AK01	112	52B-MS02-Z01/Z03	T3/(2F~21F)
		368		

名稱	欄河鋼格柵鍍鋅鋼板		制圖	CJM	2020.11.15	修改	A		
材料	10mm 鍍鋅鋼板	材質:SJ275	復核	SHUI	2020.11.20	日期	2021.02.01		
顏色	熱浸鋅		批準			圖號	GS01-AK01		

美特鋁質 有限公司
MIDI Aluminium Fabricator Ltd.

工程號	J-852	地盤	亞皆老街 / 攔河

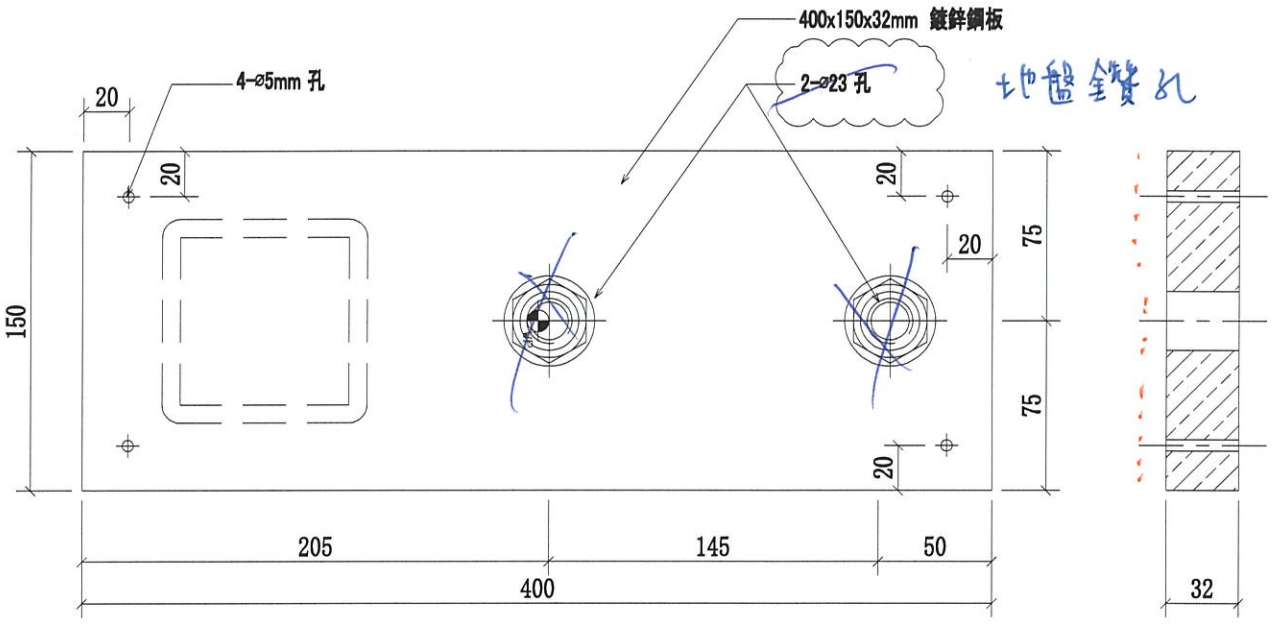


一面油漆青油

序號	物料編號	數量	使用位置	樓層
01	GS01-AK03	6	5001A; 5001	T1~T3/(1F)
02	GS01-AK03	96	5001B	T1~T3/(2F~23F)

名稱	攔河鋼格柵鍍鋅鋼板		制圖	CJM	2020.11.15	修改	A	
材料	32mm 鍍鋅鋼板 (材質：Gr~~385~~ 355)		復核	SHUI	2020.11.20	日期	2021.02.01	
顏色	熱浸鋅		批準			圖號	GS01-AK03	

美特鋁質 有限公司
MIDI Aluminium Fabricator Ltd.

工程號	J-852	地盤	亞皆老街 ／攔河

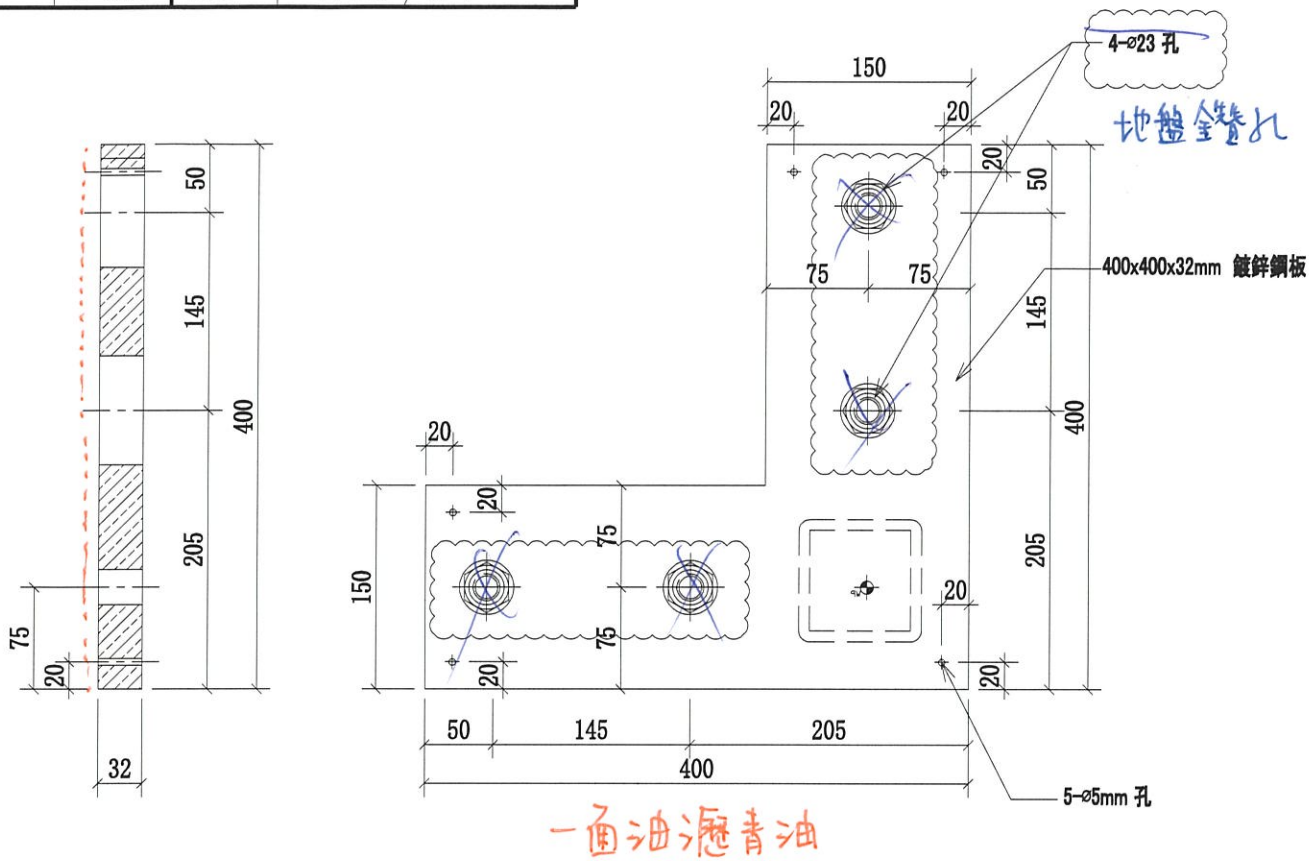


一面油漆青油

序號	物料編號	數量	使用位置	樓層
01	GS01-AK06	6	5001A; 5001	T1~T3/(1F)
02	GS01-AK06	96	5001B	T1~T3/(2F~23F)
03	GS01-AK06	4	5002A	T1/(1F)
04	GS01-AK06	4	5002A	T2/(1F)
05	GS01-AK06	2	5002A	T3/(1F)
06	GS01-AK06	2	5002	T3/(1F)
07	GS01-AK06	56	5002B	T1/(2F~21F)
08	GS01-AK06	60	5002B	T2/(2F~22F)
09	GS01-AK06	56	5002B	T3/(2F~21F)
		286		

名稱	攔河鋼格柵鍍鋅鋼板		制圖	CJM	2020.11.15	修改	A		
材料	32mm 鍍鋅鋼板	材質：Gr~~385~~ 355	復核	SHUI	2020.11.20	日期	2021.02.01		
顏色	熱浸鋅		批準			圖號	GS01-AK06		

美特鋁質 有限公司
MIDI Aluminium Fabricator Ltd.

工程號	J-852	地盤	亞皆老街 / 欄河

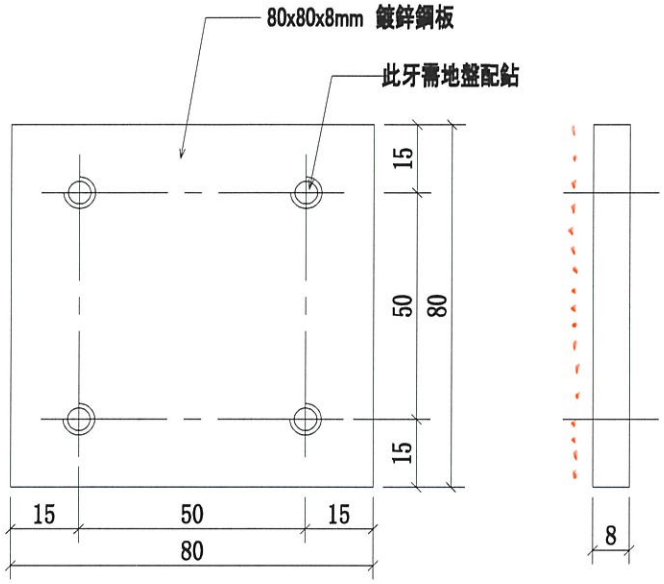

一面油漆青油

序號	物料編號	數量	使用位置	樓層
01	GS01-AK01	6	5001A; 5001	T1~T3/(1F)
02	GS01-AK01	96	5001B	T1~T3/(1F~23F)
03	GS01-AK01	4	52A-MS05-Z01/Z03	T1/(1F)
04	GS01-AK01	4	52A-MS05-Z01/Z03	T2/(1F)
05	GS01-AK01	2	52A-MS05-Z01/Z03	T3/(1F)
06	GS01-AK01	2	52-MS05-Z01/Z03	T3/(1F)
07	GS01-AK01	56	52B-MS02-Z01/Z03	T1/(2F~21F)
08	GS01-AK01	60	52B-MS02-Z01/Z03	T2/(2F~22F)
09	GS01-AK01	56	52B-MS02-Z01/Z03	T3/(2F~21F)
		286		

名稱	欄河鋼格柵封堵鋼板	制圖	CJM	2020.9.15	修改	A		
材料	8mm 鍍鋅鋼板 (材質:SJ275)	復核	SHUI	2020.09.20	日期	2021.02.01		
顏色	熱浸鋅	批準			圖號	GS01-AK08		

美特鋁質有限公司
MIDI Aluminium Fabricator Ltd.

QF005/8


圖則登記表
DRAWING REGISTER

			接收日期 Receiving Date (適用於客戶圖則)									
工程名稱 Project Title:	亞皆老街	年										
攔河5003A, 5003, 5003B鋼企料鋼橫樑及鋼碼項目(大貨)		月										
工程編號 Project No:	J-852 (攔河)	日										
分發予 Distributed To			發出日期 Issued Date									
	CBAL	年	20	21								
		月	12	01								
		日	15	29								

圖則編號 Drg. No.	圖則名稱 Drawing Title		修訂編號 Revision No.									
5003, 5003A-GP	5003，5003A攔河鋼架位置圖	1	-	-								
5003B-GP	5003B攔河鋼架位置圖	2	-	-								
53A,53-MS07-Z01	攔河鋼架組裝圖	3	-	-								
53A,53-MS07-Z02	攔河鋼架組裝圖	4	-	-								
53B-MS07-Z01	攔河鋼架組裝圖	5	-	-								
53B-MS07-Z02	攔河鋼架組裝圖	6	-	-								
53A,53-MS07-GMU01	攔河鋼架邊立柱	7	-	A								
53A,53-MS07-GMU02	攔河鋼架轉角立柱	8	-	A								
53B-MS03-GMU01	攔河鋼架邊立柱	9	-	A								
53B-MS03-GMU03	攔河鋼架轉角立柱	10	-	A								
53A,53-MS07-GTR01	攔河鋼架橫梁	11	-	A								
53A,53-MS07-GTR02	攔河鋼架橫梁	12	-	A								
53A,53-MS07-GTR03	攔河鋼架橫梁	13	-	A								
53A,53-MS07-GTR04	攔河鋼架橫梁	14	-	A								
53B-MS03-GTR01	攔河鋼架橫梁	15	-	A								
53B-MS03-GTR02	攔河鋼架橫梁	16	-	A								
53B-MS03-GTR03	攔河鋼架橫梁	17	-	A								
53B-MS03-GTR04	攔河鋼架橫梁	18	-	A								
GS01-AK02	攔河鋼架鍍鋅角碼	19	-	A								
GS01-AK03	攔河鋼架鍍鋅鋼板	20	-	A								
GS01-AK05	攔河鋼架鍍鋅鋼板	21	-	A								
GS01-AK06	攔河鋼架鍍鋅鋼板	22	-	A								
GS01-AK07	攔河鋼架鍍鋅槽鋼	23	-	A								
GS01-AK08	攔河鋼架鍍鋅槽鋼	24	-	A								
GS01-AK09	〃 鋼板	25	-	A								

美特鋁質 有限公司 MIDI Aluminium Fabricator Ltd.			
工程號	J-852	地盤	亞皆老街/攔河

發貨時：一個完整露臺的鋼件鋁材，打包成一扎，同時出貨到地盤。

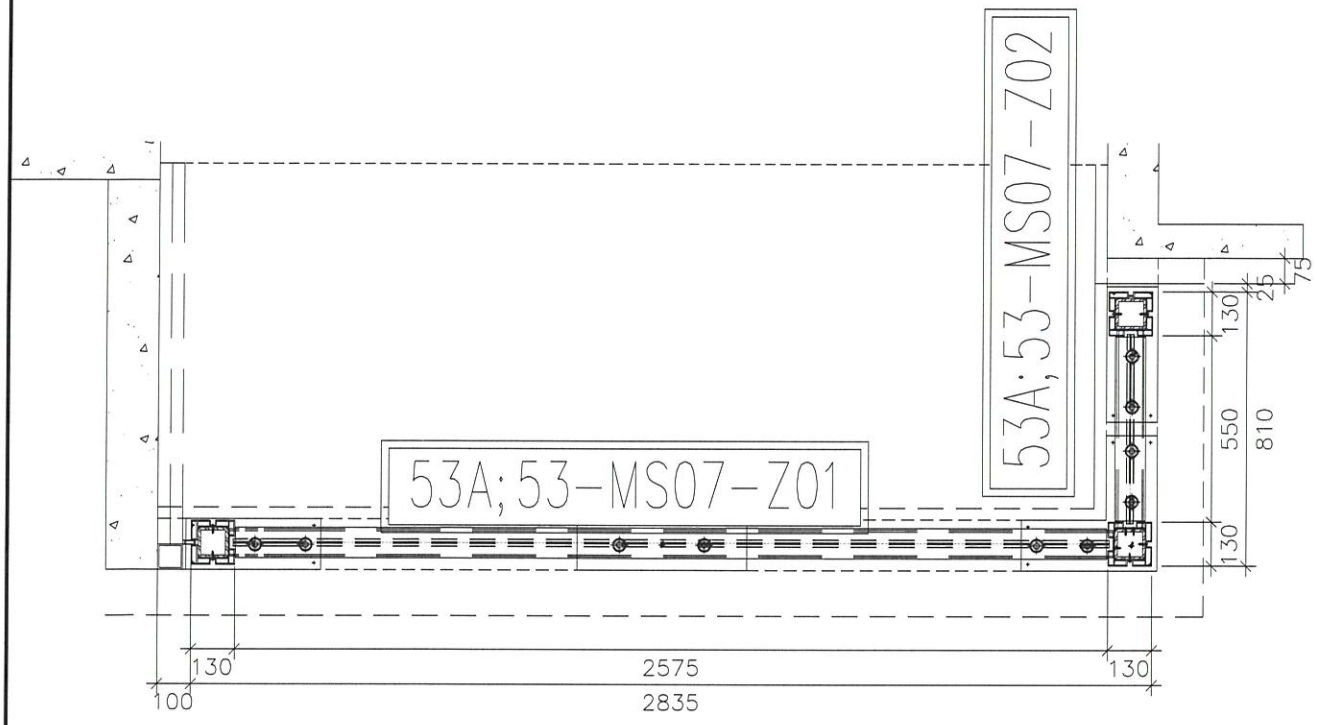


鋼材位置圖

5003=2樘
5003A=1樘
5003(T1;T2:C;1F)
5003A(T3:C;1F)

名稱	5003;5003A 攔河鋼架位置圖	制圖	CJM	2020.12.15	修改			
材料	90x90x8鋼通(80x40)鋼通	復核	SHUI	2020.12.25	日期			
顏色		批準			圖號	5003;5003A-GP		

美特鋁質 有限公司 MIDI Aluminium Fabricator Ltd.			
工程號	J-852	地盤	亞皆老街/攔河

發貨時：一個完整露臺的鋼件打包成一扎，同時出貨到地盤

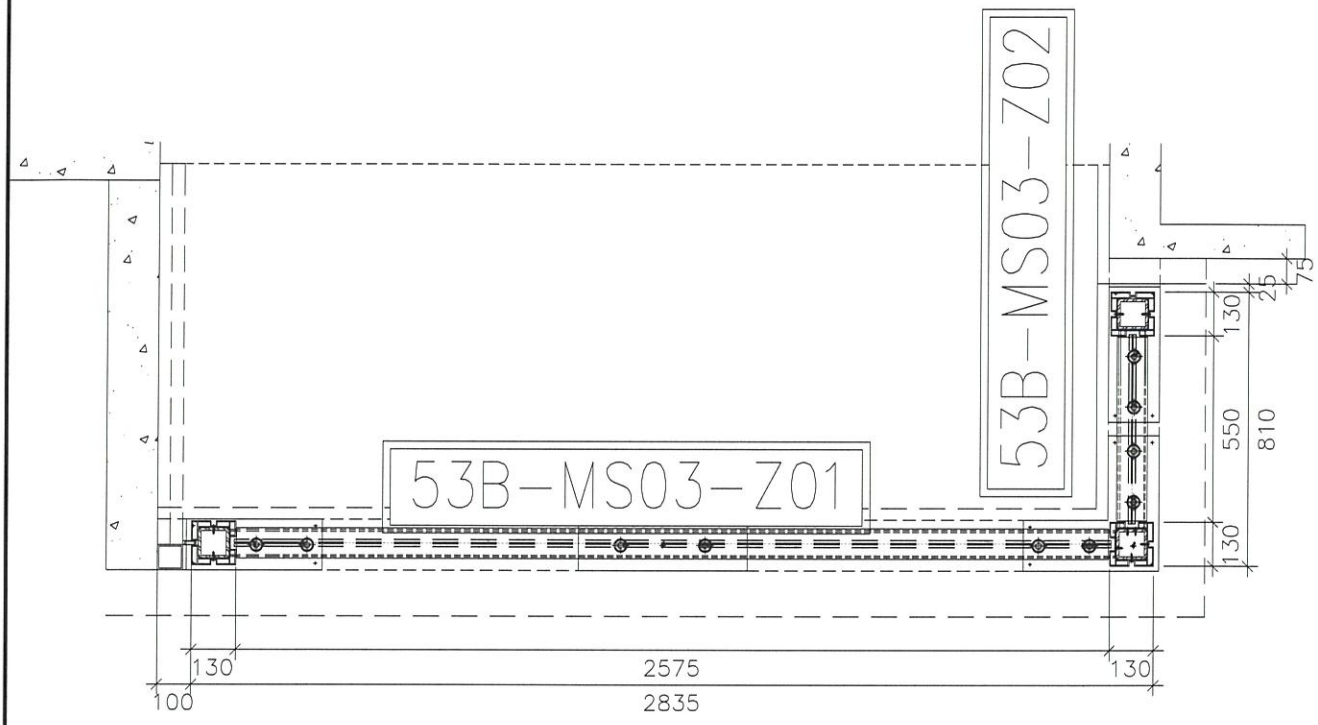

鋼件位置圖
（去除：3;5;6F樣板層）

5003B=48樘

5003B(T1(C);T2(C);T3(C)2F;20F;21F)=3*3

5003B(T1(C);T2(C);T3(C)(6-19F)=11*3（3F;5F;6F 已除外）


5003B(T1(C);T2(C);T3(C)(22-23F)=2*3


名稱	5003B攔河鋼架位置圖	制圖	CJM	2020.12.15	修改			
材料	20x20(40x20)方鋼	復核	SHUI	2020.12.20	日期			
顏色		批準			圖號	5003B-GP		

美特鋁質 有限公司
MIDI Aluminium Fabricator Ltd.

工程號	J-852	地盤	亞皆老街/攔河

序號	物料編號	數量	使用位置	樓層
01	53-MS07-Z01	1	SD-GB-5003	T1/(1F)
02	53-MS07-Z01	1	SD-GB-5003	T2/(1F)
03	53A-MS07-Z01	1	SD-GB-5003A	T3/(1F)

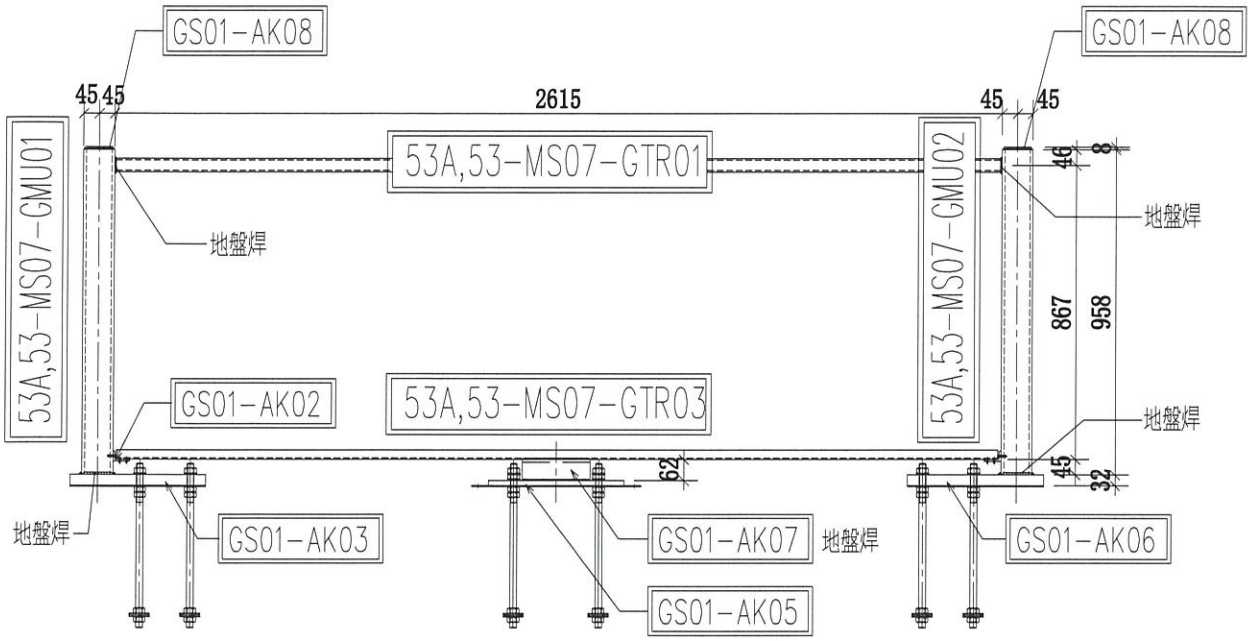

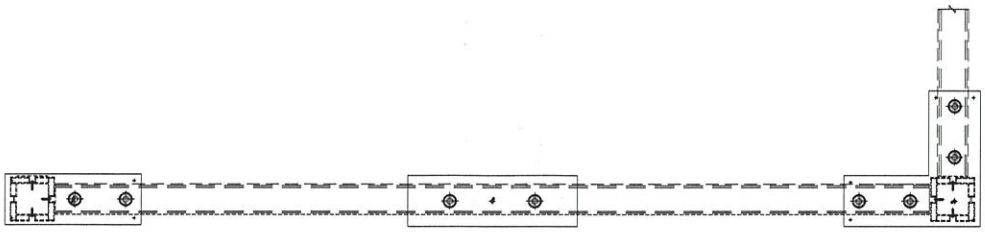



名稱	攔河鋼架組裝圖	制圖	CJM	2020.12.15	修改			
材料	90x90x8鋼通(80x40)鋼通	復核	SHUI	2020.12.25	日期			
顏色		批準			圖號	53A;53-MS07-Z01		

美特鋁質 有限公司
MIDI Aluminium Fabricator Ltd.

工程號	J-852	地盤	亞皆老街/欄河

序號	物料編號	數量	使用位置	樓層
01	53-MS07-Z02	1	SD-GB-5003	T1/(1F)
02	53-MS07-Z02	1	SD-GB-5003	T2/(1F)
03	53A-MS07-Z02	1	SD-GB-5003A	T3/(1F)

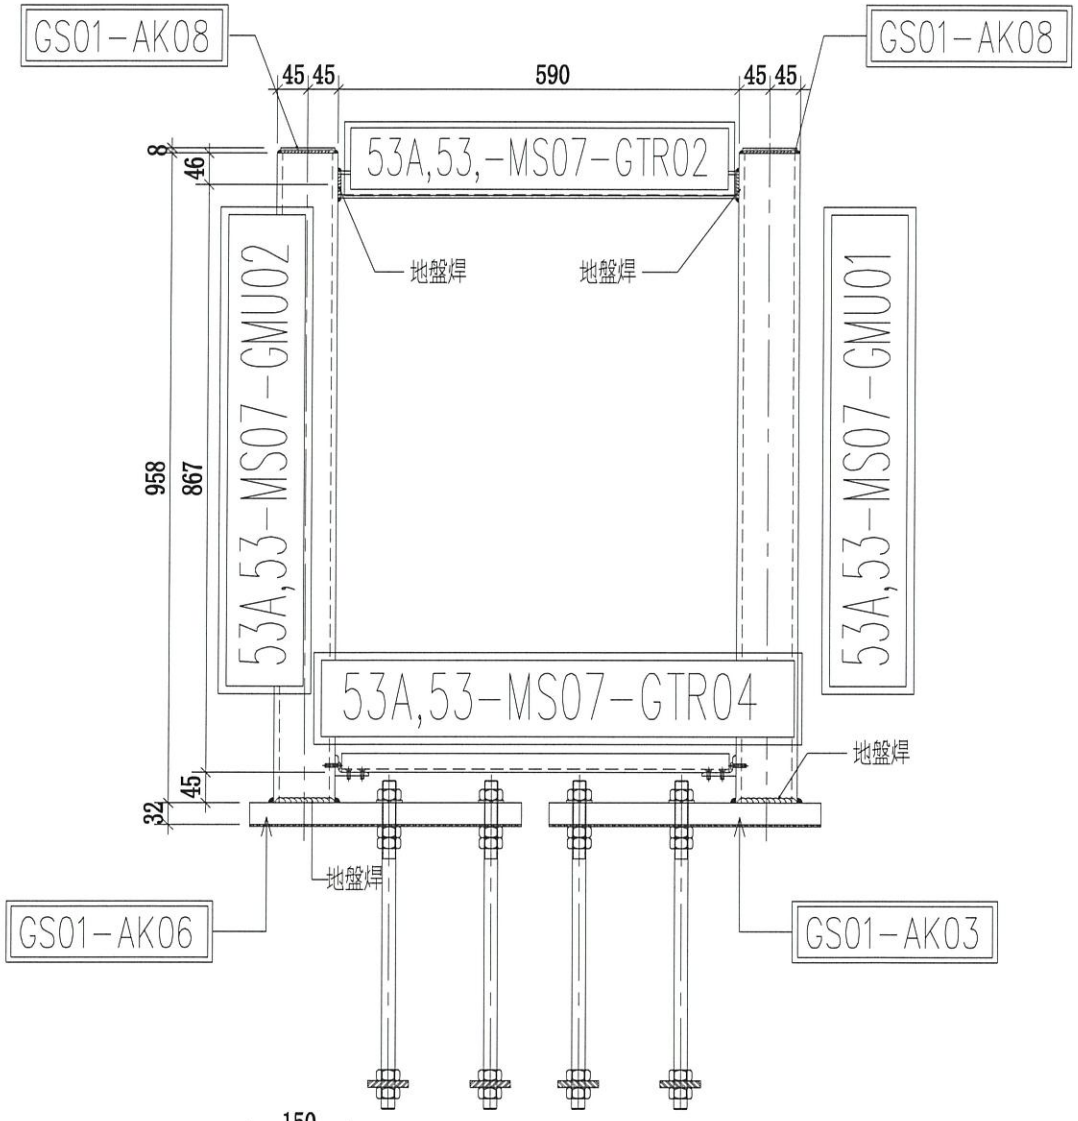

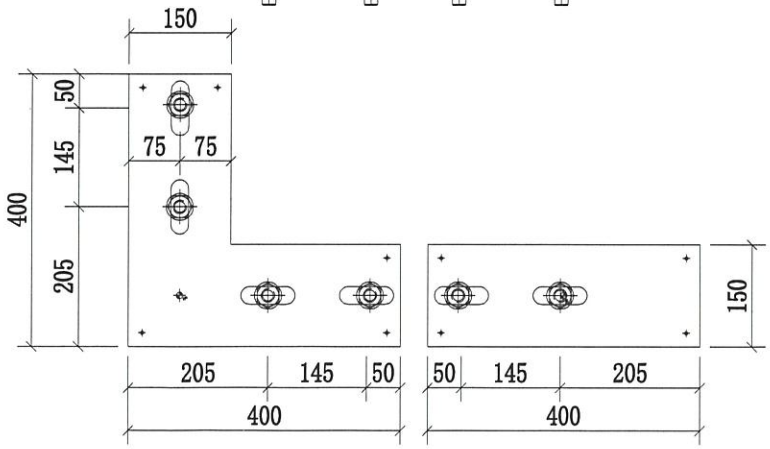



名稱	欄河鋼架組裝圖	制圖	CJM	2020.12.15	修改			
材料	90x90x8鋼通(80x40)鋼通	復核	SHUI	2020.12.25	日期			
顏色		批準			圖號	53A;53-MS07-Z02		

Ref: EJ 2531B

美特鋁質 有限公司
MIDI Aluminium Fabricator Ltd.

工程號	J-852	地盤	亞皆老街/ 攔河

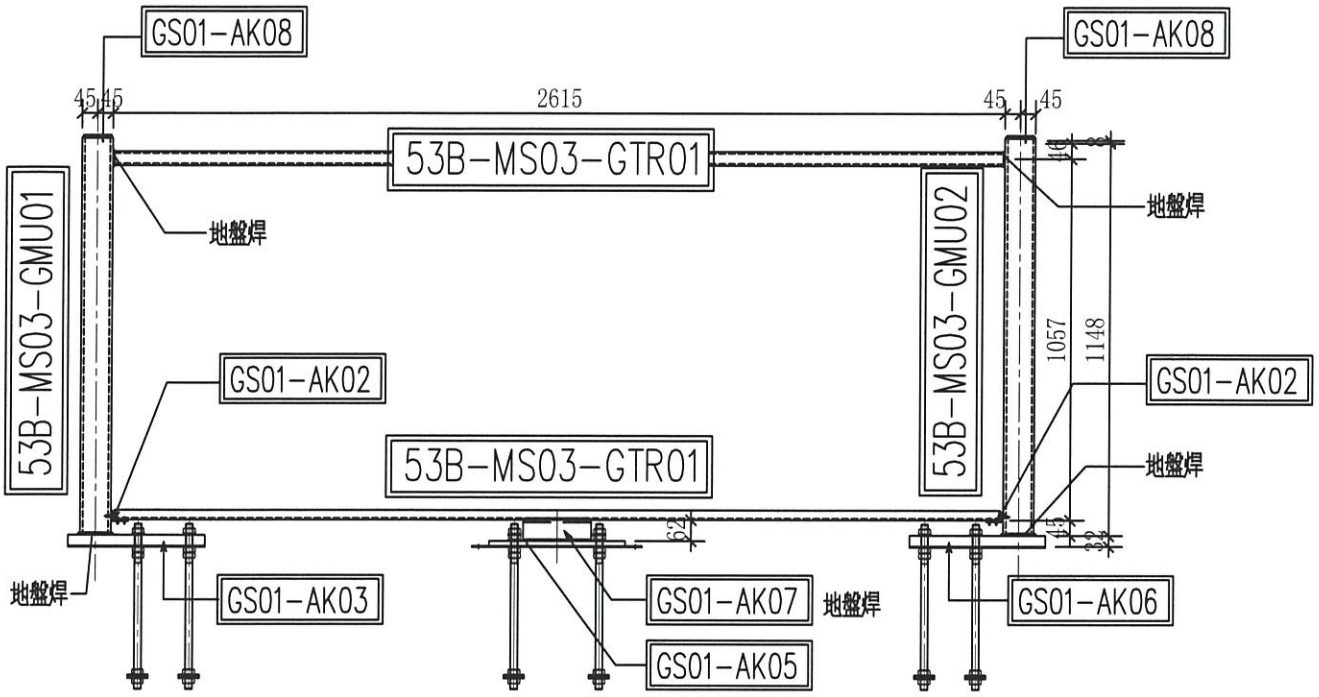

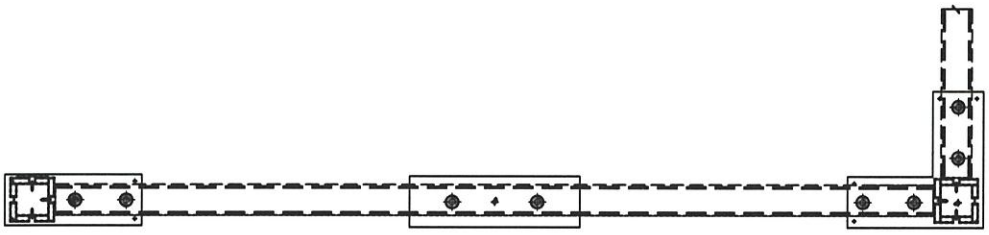

5003B(T1C;T2C;T3C, 2F;20F;21F)=3*3

5003B(T1C;T2C;T3C(7-19F)=11*3 （3F;5F;6F 已除外）

5003B(T1C;T2C;T3C(22-23F)=2*3

序號	物料編號	數量	使用位置	樓層
01	53B-MS03-Z01	16	SD-GB-5003B	T1/(2F~23F)
02	53B-MS03-Z01	16	SD-GB-5003B	T2/(2F~23F)
03	53B-MS03-Z01	16	SD-GB-5003B	T3/(2F~23F)


名稱	攔河鋼架組裝圖	制圖	CJM	2020.12.15	修改			
材料	90x90x8鋼通(80x40)鋼通	復核	SHUI	2020.12.20	日期			
顏色		批準			圖號	53B-MS03-Z01		


Ref: EI25318

美特鋁質 有限公司
MIDI Aluminium Fabricator Ltd.

工程號	J-852	地盤	亞皆老街 / 攔河

序號	物料編號	數量	使用位置	樓層
01	53B-MS03-Z02	16	SD-GB-5003B	T1/(2F~23F)
02	53B-MS03-Z02	16	SD-GB-5003B	T2/(2F~23F)
03	53B-MS03-Z02	16	SD-GB-5003B	T3/(2F~23F)

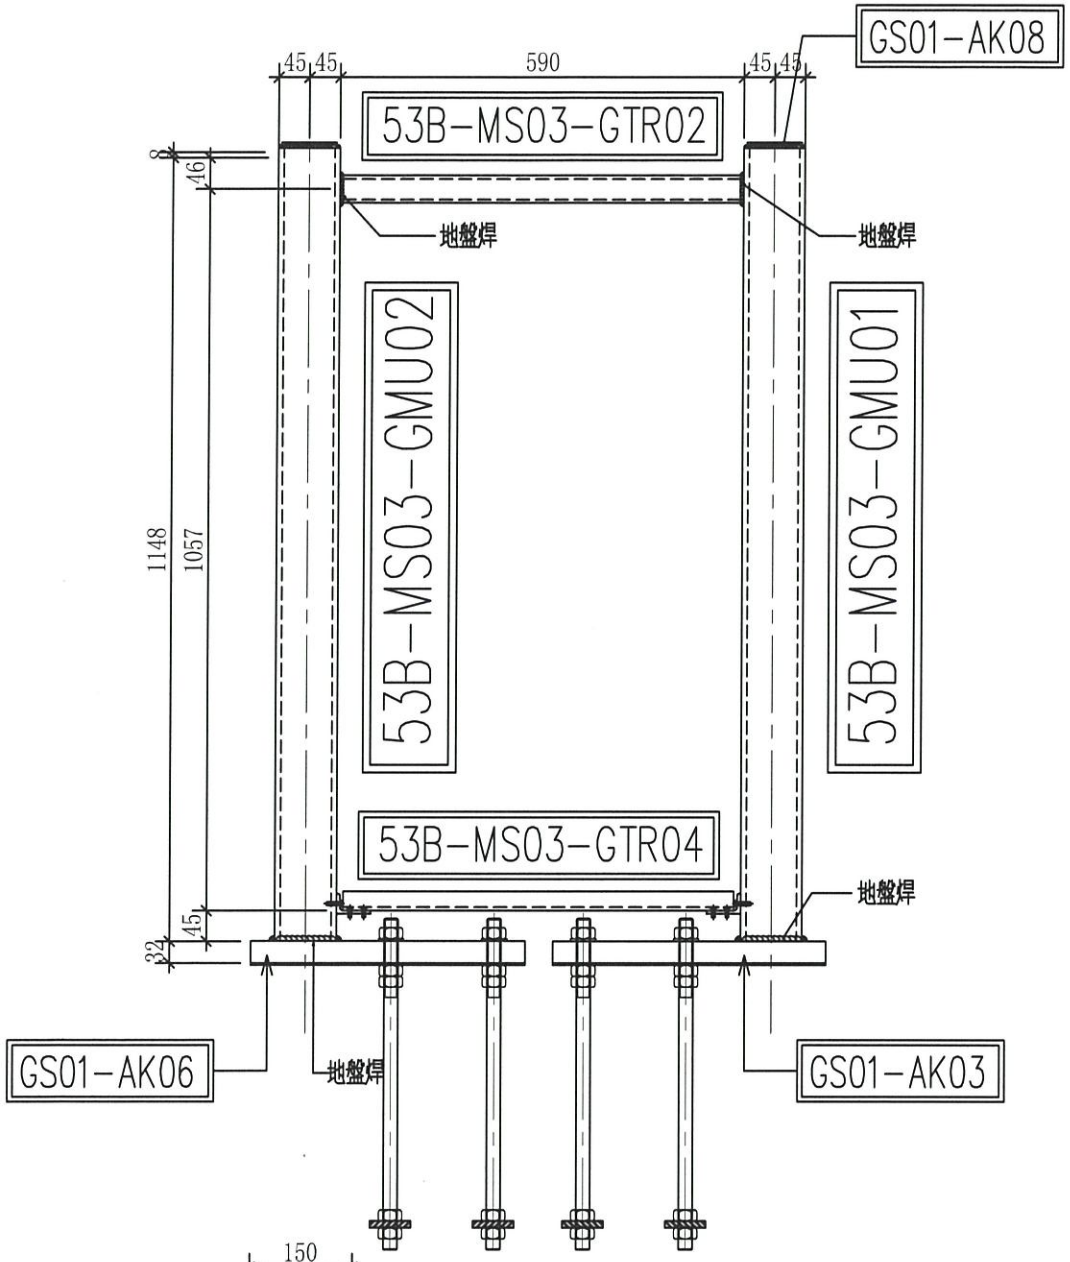

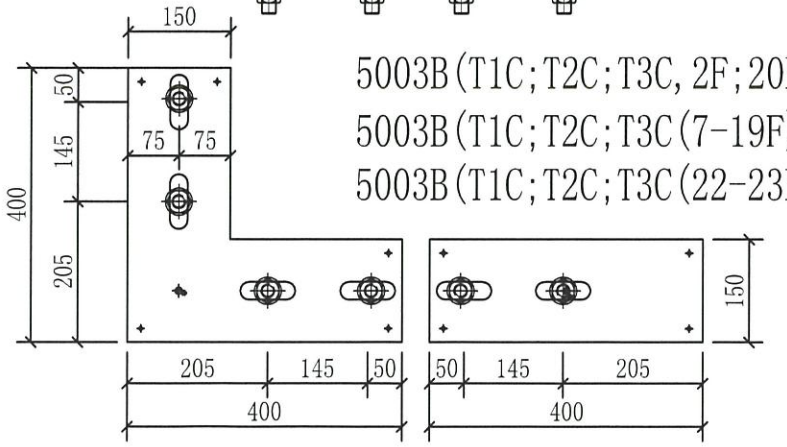


5003B(T1C;T2C;T3C, 2F;20F;21F)=3*3
5003B(T1C;T2C;T3C(7-19F)=11*3 (3F;5F;6F已除外)
5003B(T1C;T2C;T3C(22-23F)=2*3

名稱	攔河鋼架組裝圖	制圖	CJM	2020.12.15	修改			
材料	90x90x8鋼通(80x40)鋼通	復核	SHUI	2020.12.20	日期			
顏色		批準			圖號	53B-MS03-Z02		


美特鋁質 有限公司
MIDI Aluminium Fabricator Ltd.

工程號	J-852	地盤	亞皆老街/欄河


序號	物料編號	數量	使用位置	樓層
01	53-MS07-GMU01	2	53-MS07-Z01/Z02	T1/(1F)
02	53-MS07-GMU01	2	53-MS07-Z01/Z02	T2/(1F)
03	53A-MS07-GMU01	2	53A-MS07-Z01/Z02	T3/(1F)

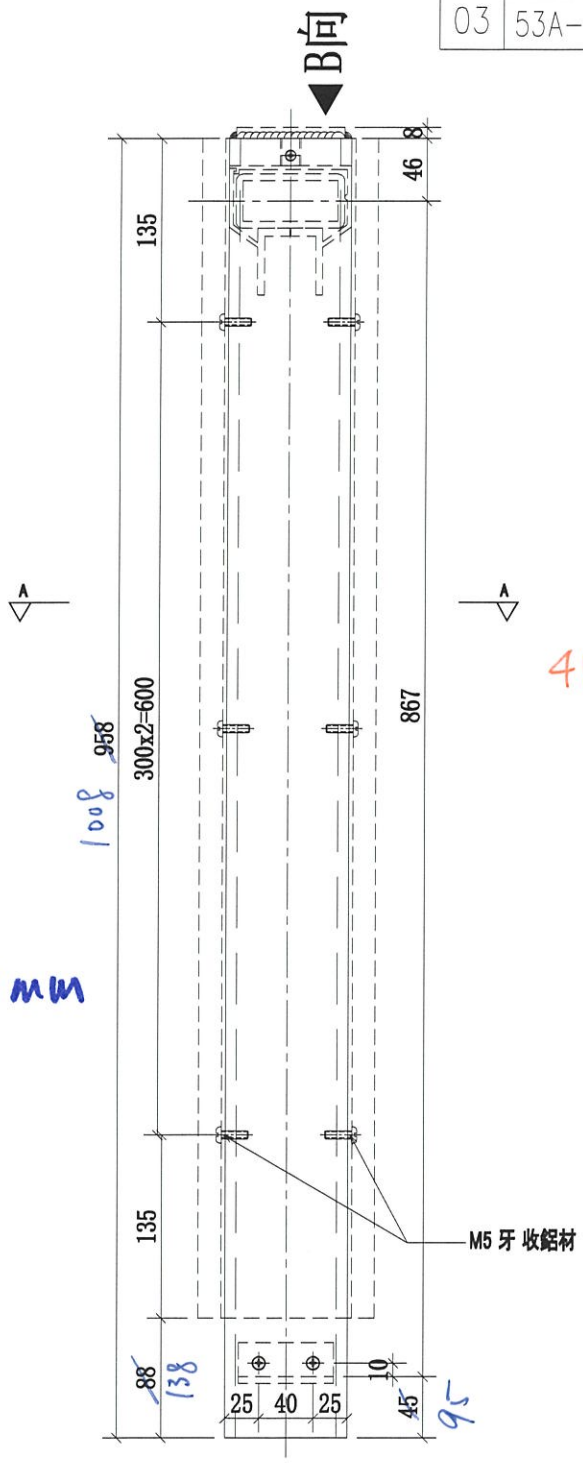

預長 50mm

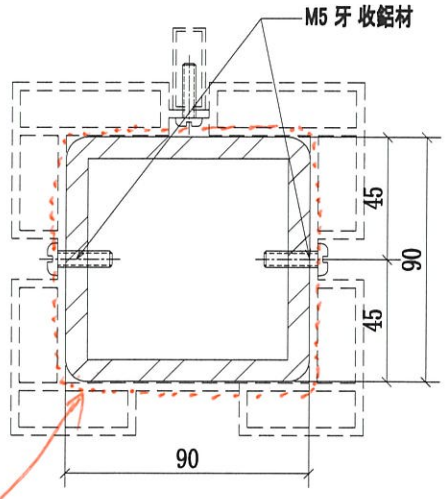

A-A

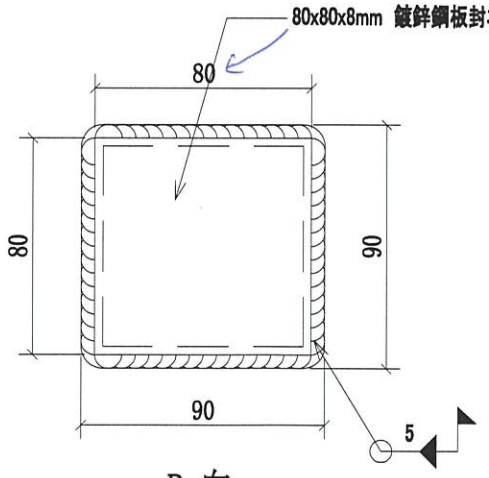


B 向

名稱	欄河鋼架邊立柱	制圖	CJM	2020.12.15	修改	A		
材料	90x90x8mm 鍍鋅鋼通(材質:SJ275)	復核	SHUI	2020.12.25	日期	2021.01.28		
顏色	熱浸鋅	批準			圖號	53A;53-MS07-GMU01		

美特鋁質 有限公司
MIDI Aluminium Fabricator Ltd.

工程號	J-852	地盤	亞皆老街/攔河

序號	物料編號	數量	使用位置	樓層
01	53-MS07-GMU02	1	53-MS07-Z01/Z02	T1/(1F)
02	53-MS07-GMU02	1	53-MS07-Z01/Z02	T2/(1F)
03	53A-MS07-GMU02	1	53A-MS07-Z01/Z02	T3/(1F)

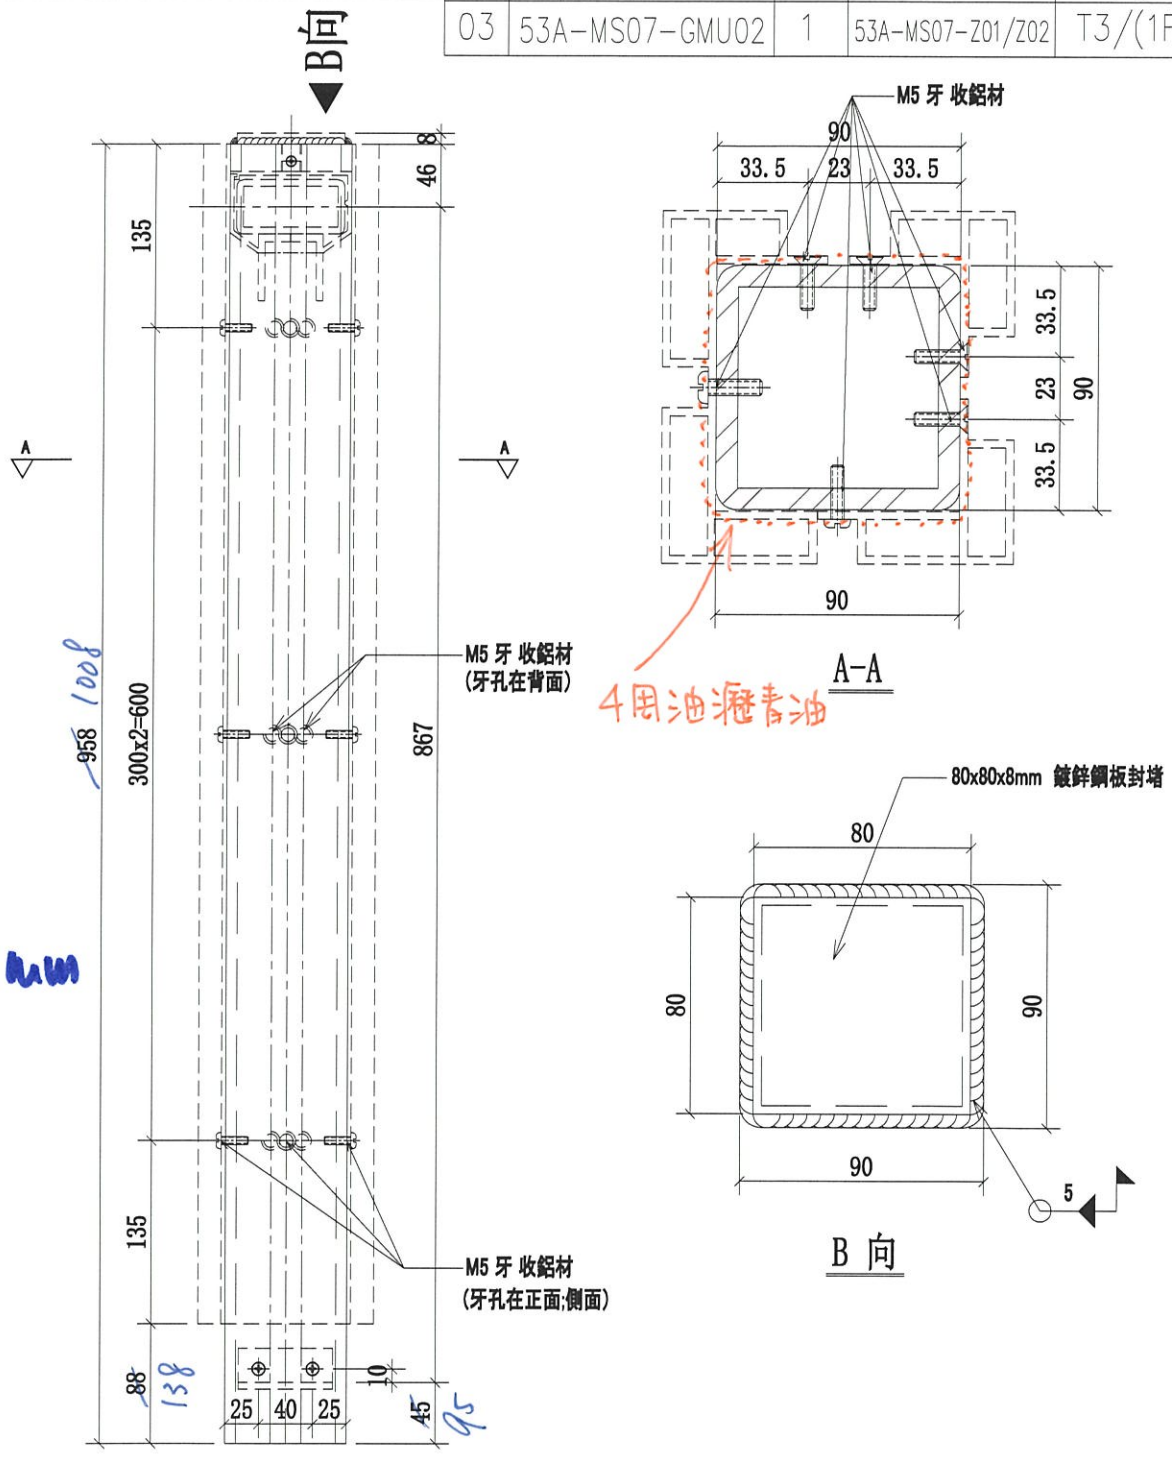


名稱	攔河鋼架轉角立柱	制圖	CJM	2020.12.15	修改	A		
材料	90x90x8mm 鍍鋅鋼通(材質:SJ275)	復核	SHUI	2020.12.25	日期	2021.01.28		
顏色	熱浸鋅	批準			圖號	53A;53-MS07-GMU02		


Ref: E22531

美特鋁質 有限公司
MIDI Aluminium Fabricator Ltd.


工程號	J-852	地盤	亞皆老街 / 攔河

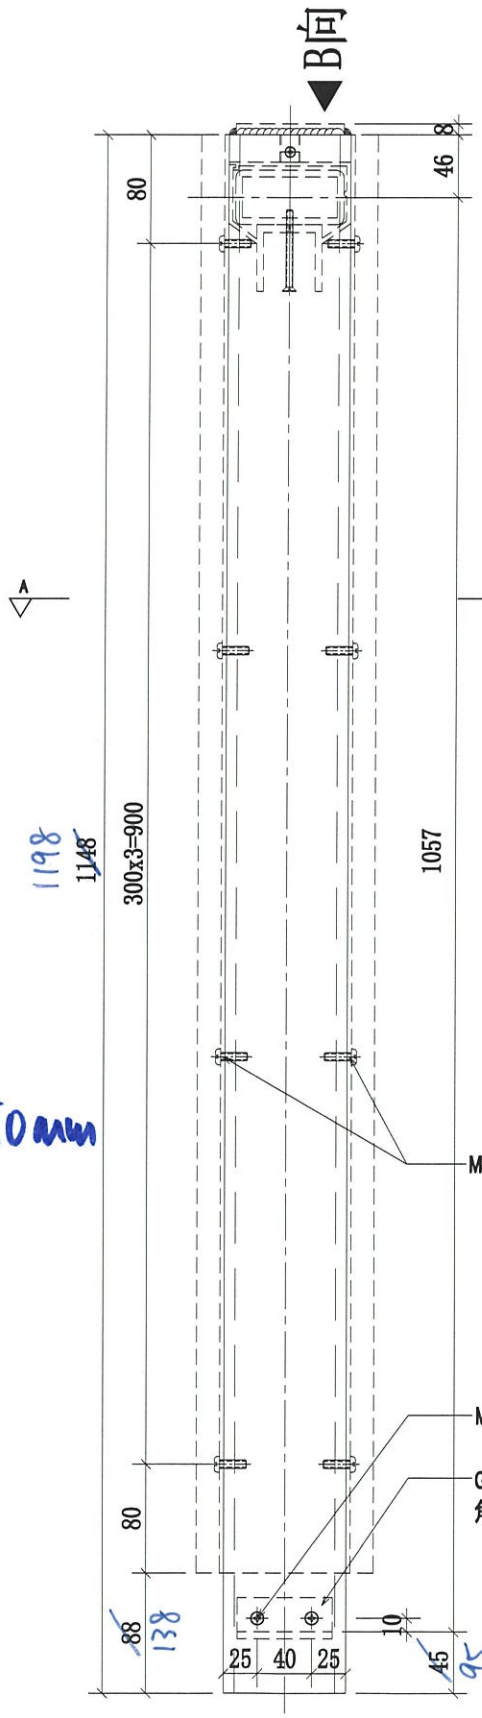

預長 30mm

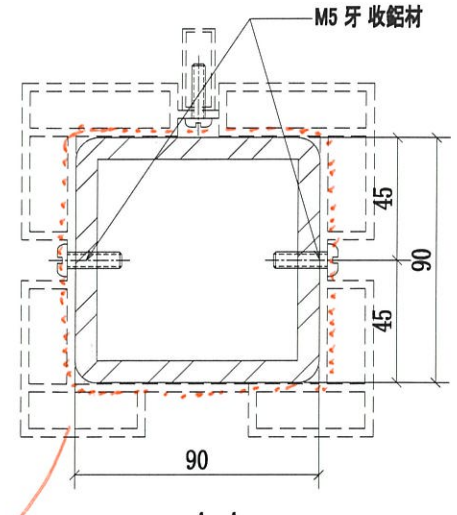

4周油灑青油

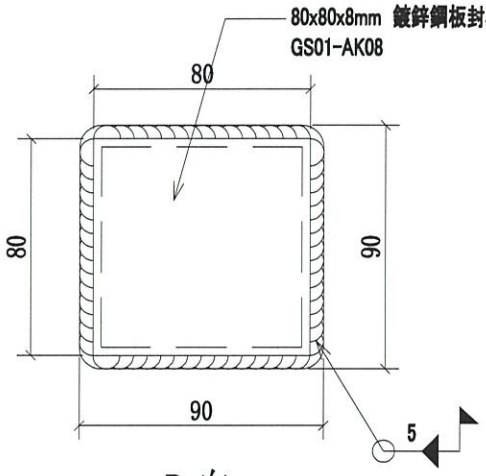


序號	物料編號	數量	使用位置	樓層
01	53B-MS03-GMU01	32	53B-MS03-Z01/Z02	T1/(2F~23F)
02	53B-MS03-GMU01	32	53B-MS03-Z01/Z02	T2/(2F~23F)
03	53B-MS03-GMU01	32	53B-MS03-Z01/Z02	T3/(2F~23F)

名稱	攔河鋼架邊立柱	制圖	CJM	2020.12.15	修改	A		
材料	90x90x8mm 鍍鋅鋼通(材質:SJ275)	復核	SHUI	2020.12.20	日期	2021.01.28		
顏色	熱浸鋅	批準			圖號	53B-MS03-GMU01		


Ref: EL 2531

美特鋁質 有限公司
MIDI Aluminium Fabricator Ltd.

工程號	J-852	地盤	亞皆老街 / 攔河

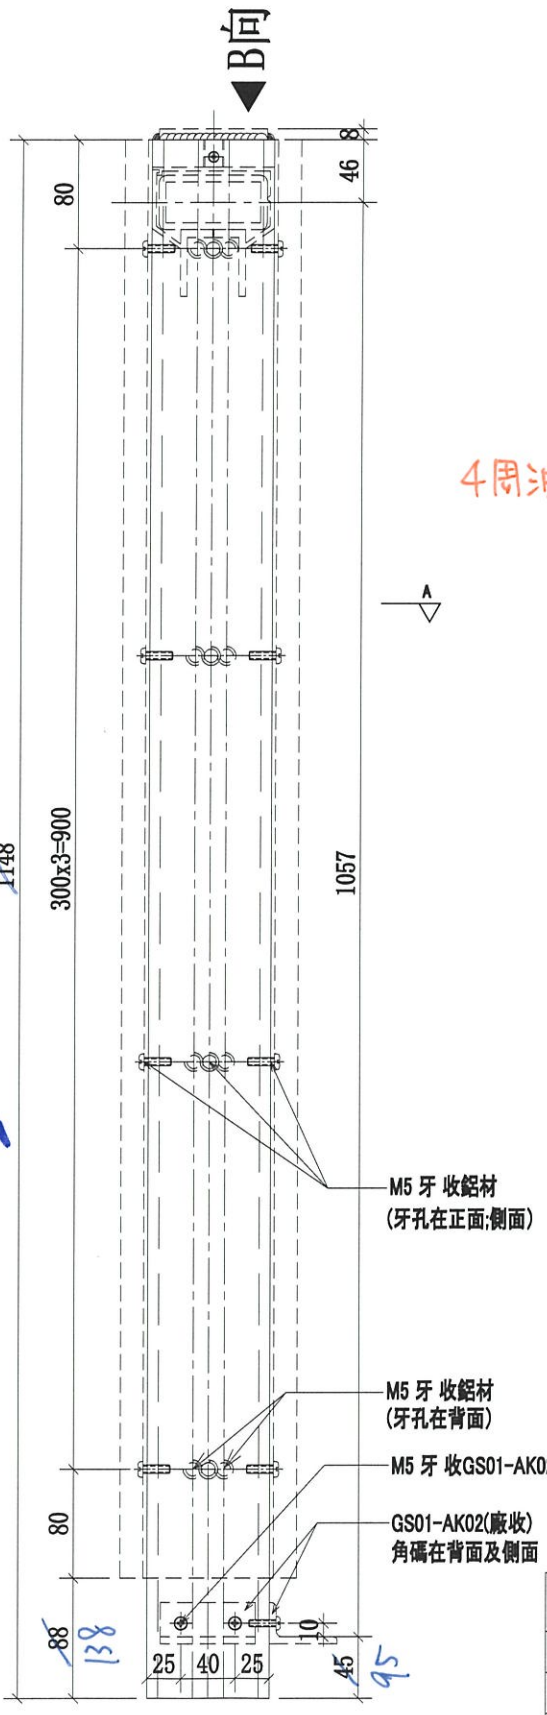


預長50mm

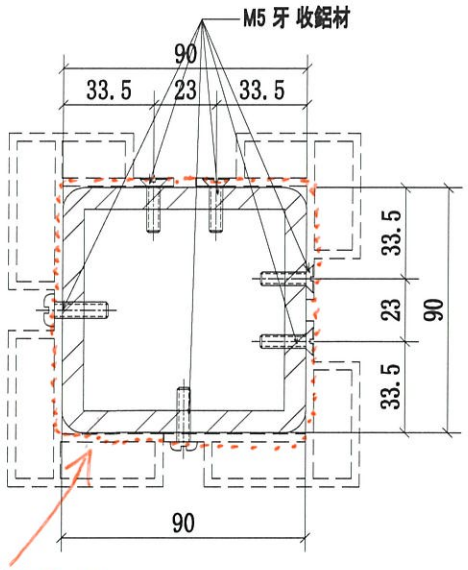

4周油灑青油

A-A

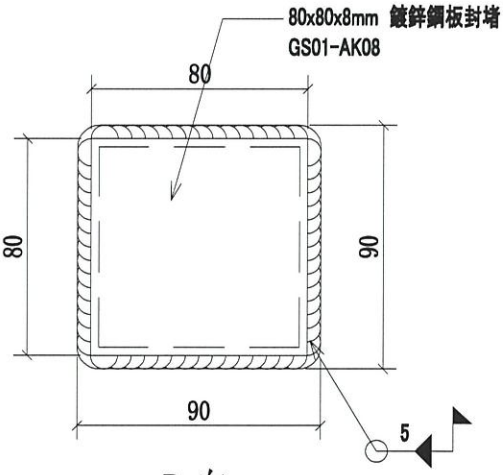

B 向


序號	物料編號	數量	使用位置	樓層
01	53B-MS03-GMU02	16	53B-MS03-Z01	T1/(2F~23F)
02	53B-MS03-GMU02	16	53B-MS03-Z01	T2/(2F~23F)
03	53B-MS03-GMU02	16	53B-MS03-Z01	T3/(2F~23F)


名稱	攔河鋼架轉角立柱	制圖	CJM	2020.12.15	修改	A		
材料	90x90x8mm 鍍鋅鋼通(材質:SJ275)	復核	SHUI	2020.12.20	日期	2021.01.28		
顏色	熱浸鋅	批準			圖號	53B-MS03-GMU02		

美特鋁質 有限公司
MIDI Aluminium Fabricator Ltd.

工程號	J-852	地盤	亞皆老街/欄河

序號	物料編號	數量	使用位置	樓層
01	53-MS07-GTR01	1	53-MS07-Z01/Z02	T1/(1F)
02	53-MS07-GTR01	1	53-MS07-Z01/Z02	T2/(1F)
03	53A-MS07-GTR01	1	53A-MS07-Z01/Z02	T3/(1F)

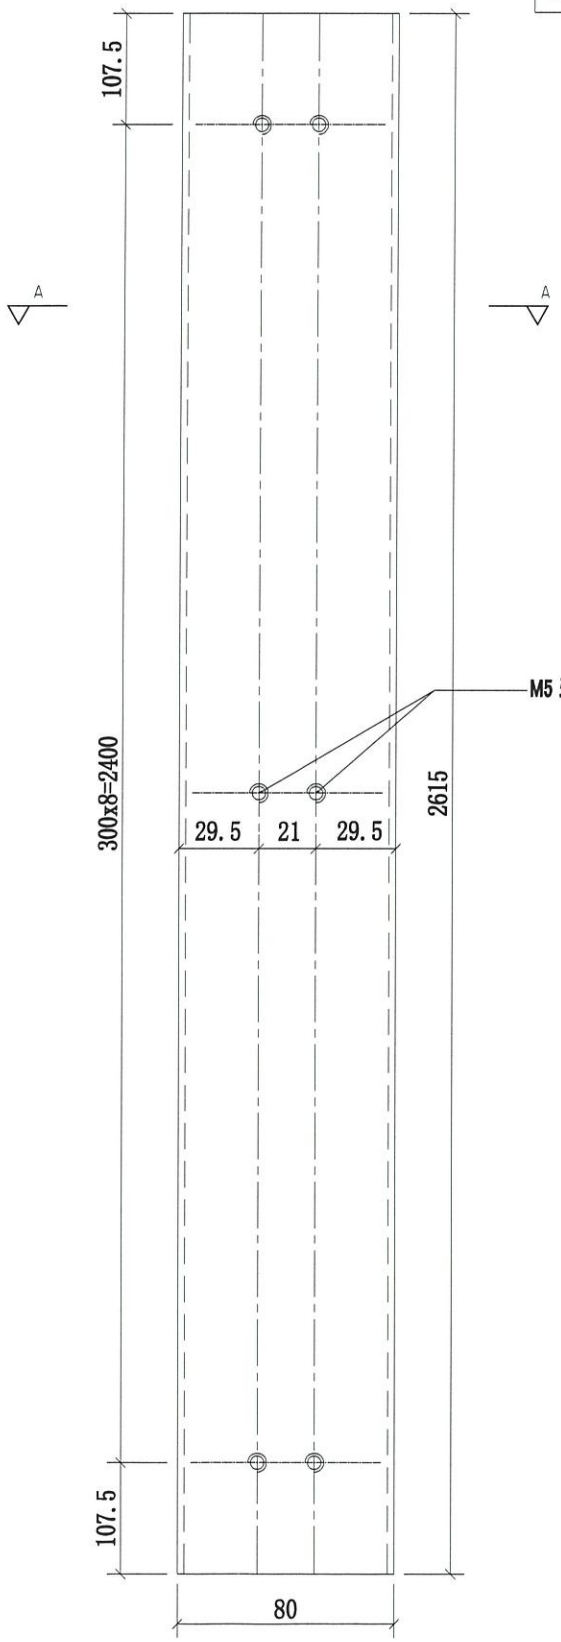

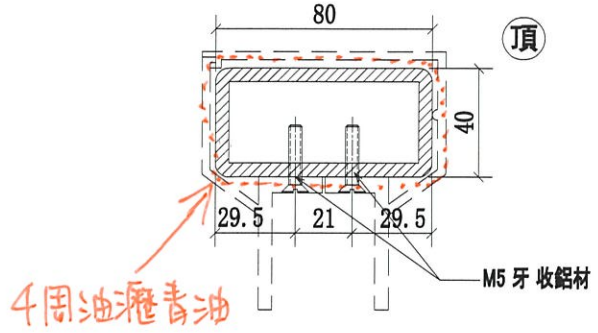


A-A
SCALE:2:1

名稱	欄河鋼架頂橫梁	制圖	CJM	2020.12.15	修改	A		
材料	80x40x5mm 鍍鋅鋼通(材質:SJ275)	復核	SHUI	2020.12.25	日期	2021.01.28		
顏色	熱浸鋅	批準			圖號	53A;53-MS07-GTR01		


美特鋁質 有限公司
MIDI Aluminium Fabricator Ltd.

工程號	J-852	地盤	亞皆老街 ／欄河

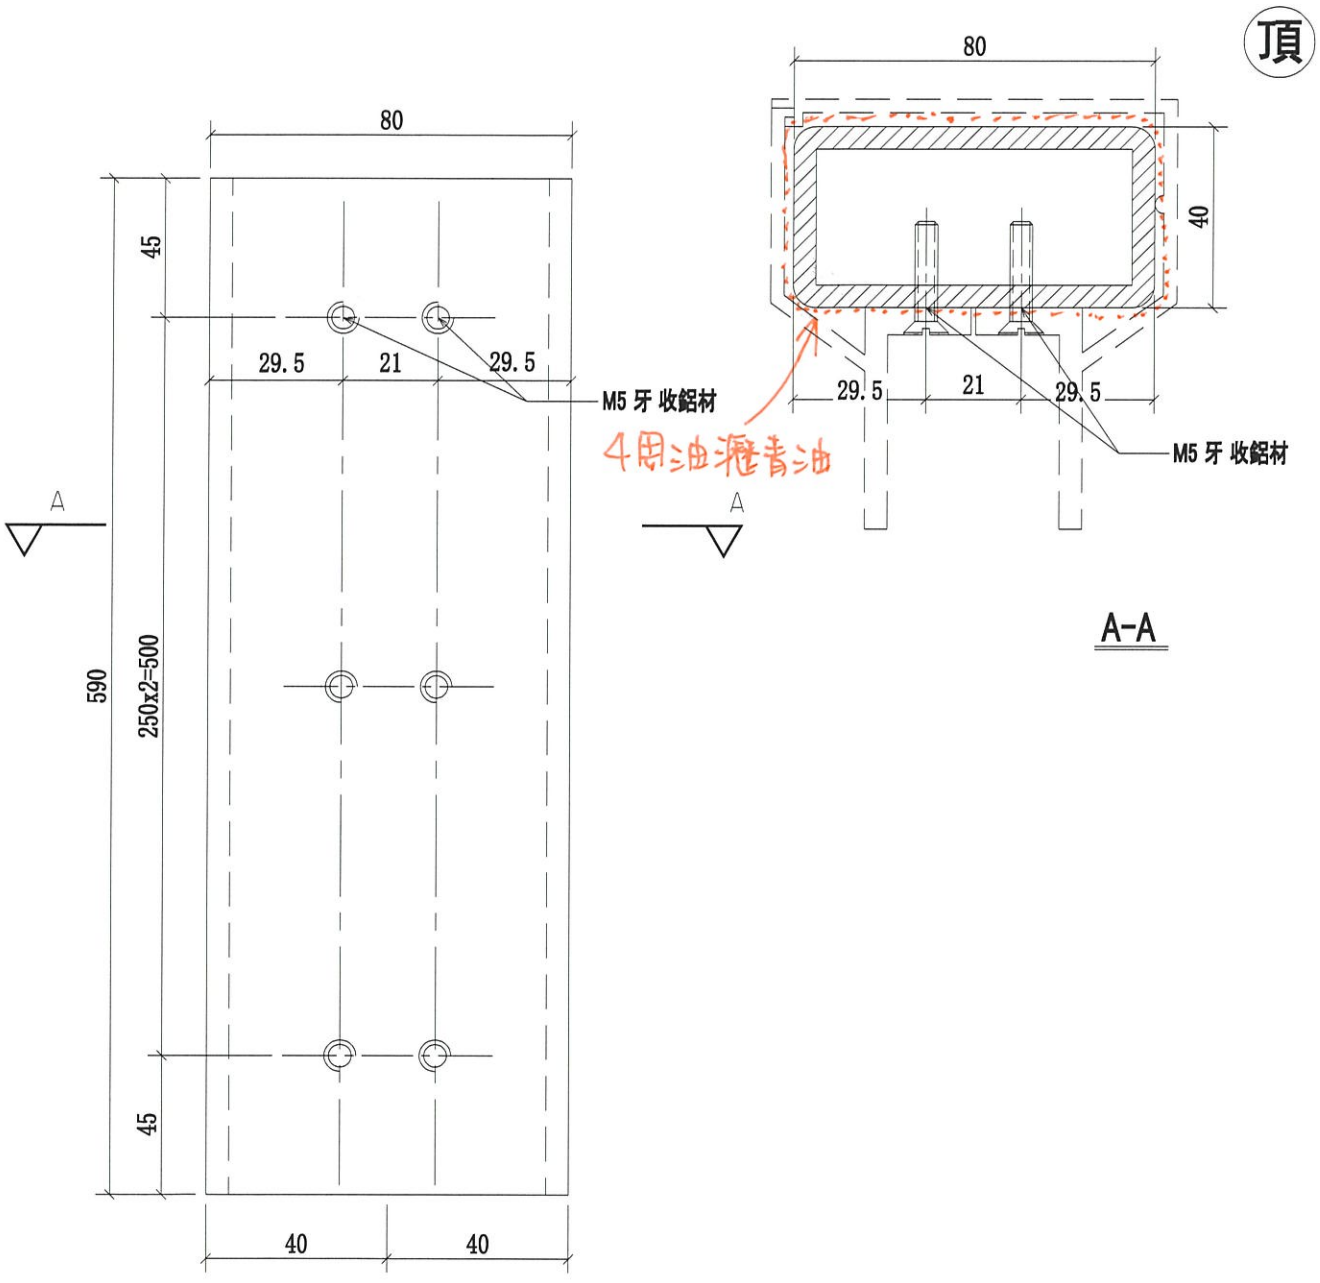


序號	物料編號	數量	使用位置	樓層
01	53-MS03-GTR02	1	53-MS07-Z01	T1/(3F~6F)
02	53-MS03-GTR02	1	53-MS07-Z01	T2/(3F~6F)
03	53A-MS03-GTR02	1	53A-MS07-Z01	T3/(3F~6F)

名稱	欄河鋼架頂橫梁	制圖	CJM	2020.12.15	修改	A		
材料	80x40x5mm 鍍鋅鋼通(材質:SJ275)	復核	SHUI	2020.12.25	日期	2021.01.28		
顏色	熱浸鋅	批準			圖號	53A; 53-MS07-GTR02		

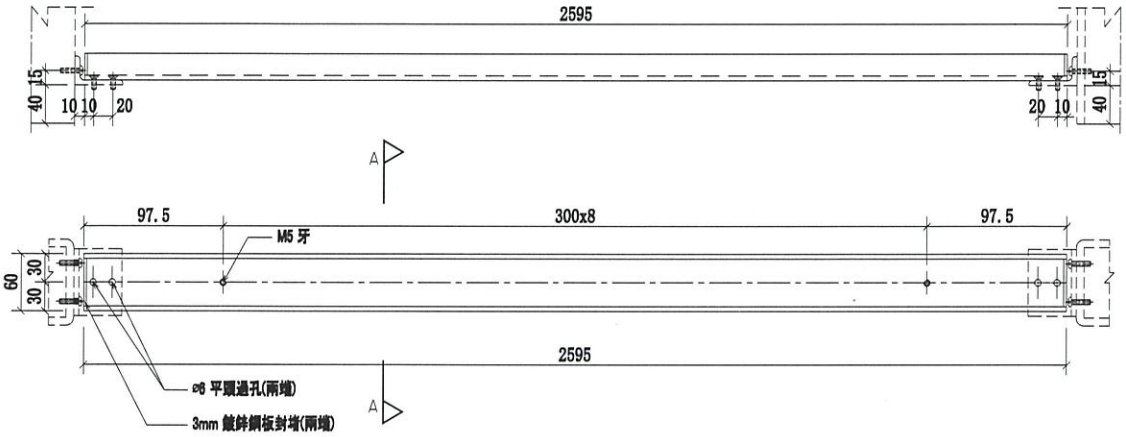

底

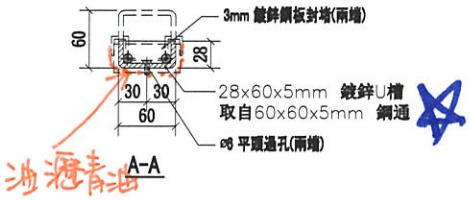

序號	物料編號	數量	使用位置	樓層
01	53-MS07-GTR03	1	53-MS07-Z01/Z02	T1/(1F)
02	53-MS07-GTR03	1	53-MS07-Z01/Z02	T2/(1F)
03	53A-MS07-GTR03	1	53A-MS07-Z01/Z02	T3/(1F)

美特鋁質 有限公司
MIDI Aluminium Fabricator Ltd.




材料	28x60x5mm 鍍鋅U槽(橫:SJ275)	制圖	CJM	2020.12.15	修改	A
顏色		復核	SHUI	2020.12.25	日期	2021.01.28
		批準			圖號	53A;53-MS07-GTR03

美特鋁質 有限公司
MIDI Aluminium Fabricator Ltd.

工程號	J-852	地盤	亞皆老街/攔河

序號	物料編號	數量	使用位置	樓層
01	53-MS07-GTR04	1	53-MS07-Z01/Z02	T1/(3F~6F)
02	53-MS07-GTR04	1	53-MS07-Z01/Z02	T2/(3F~6F)
03	53A-MS07-GTR04	1	53A-MS07-Z01/Z02	T3/(3F~6F)

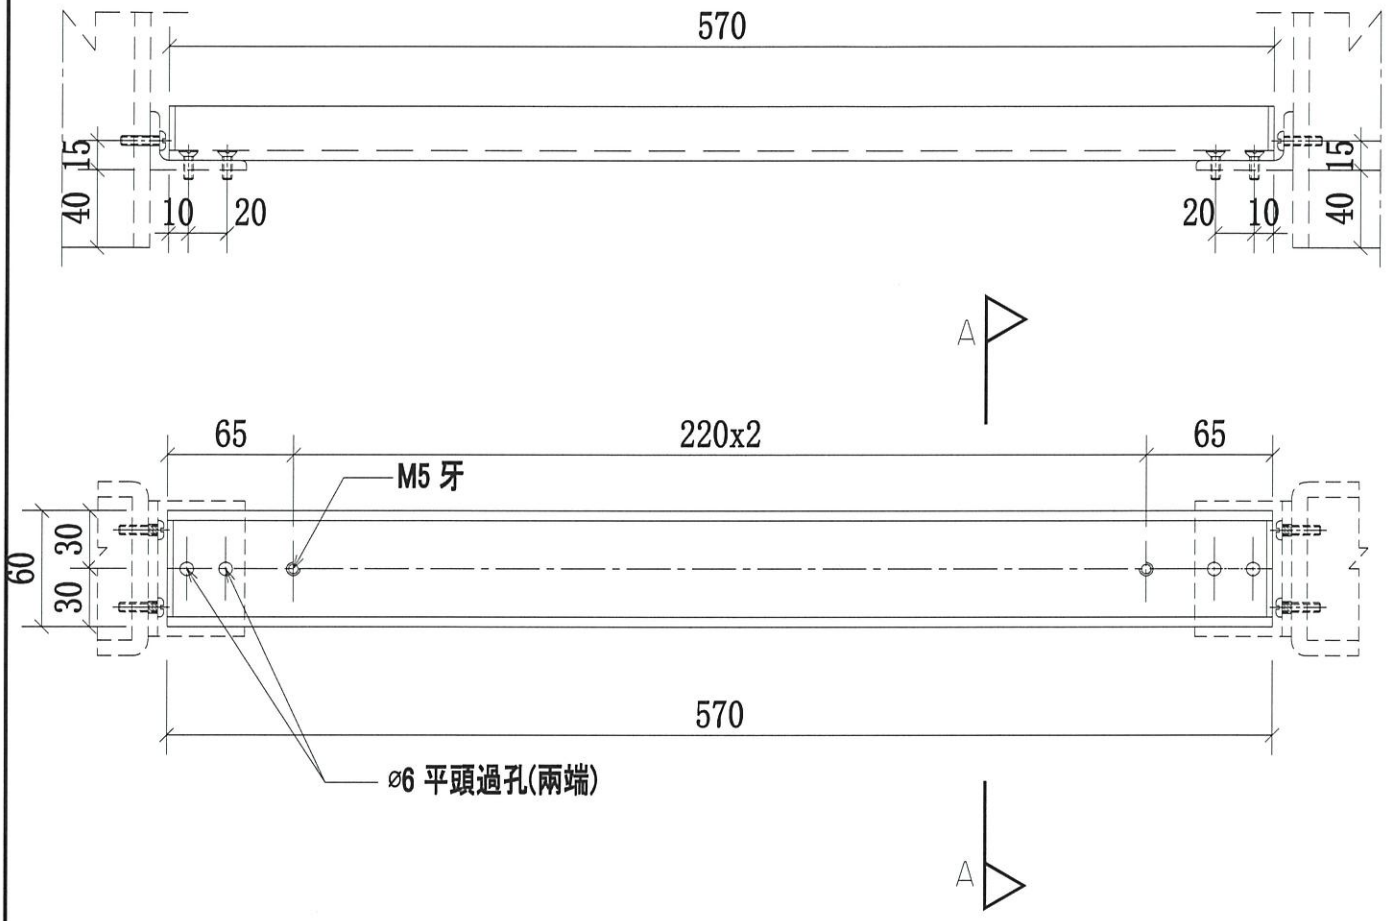

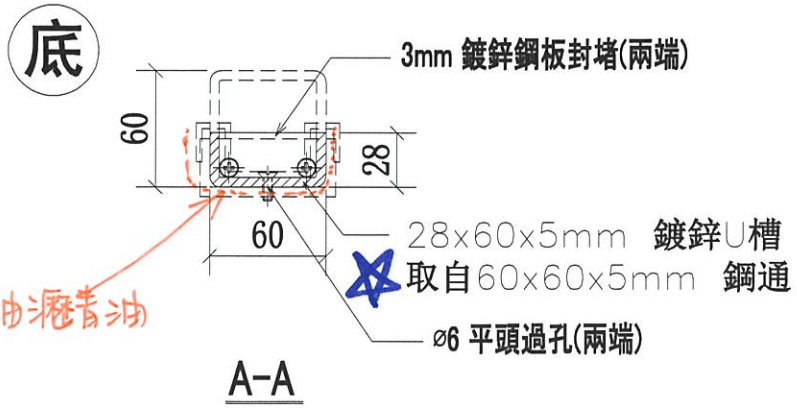


A-A

名稱	攔河鋼架底橫梁	制圖	CJM	2020.12.15	修改	A		
材料	28x60x5mm 鍍鋅U槽(材質:SJ275)	復核	SHUI	2020.12.25	日期	2021.01.28		
顏色	熱浸鋅	批準			圖號	53A; 53-MS07-GTR04		

美特鋁質 有限公司
MIDI Aluminium Fabricator Ltd.

工程號	J-852	地盤	亞皆老街 / 攔河

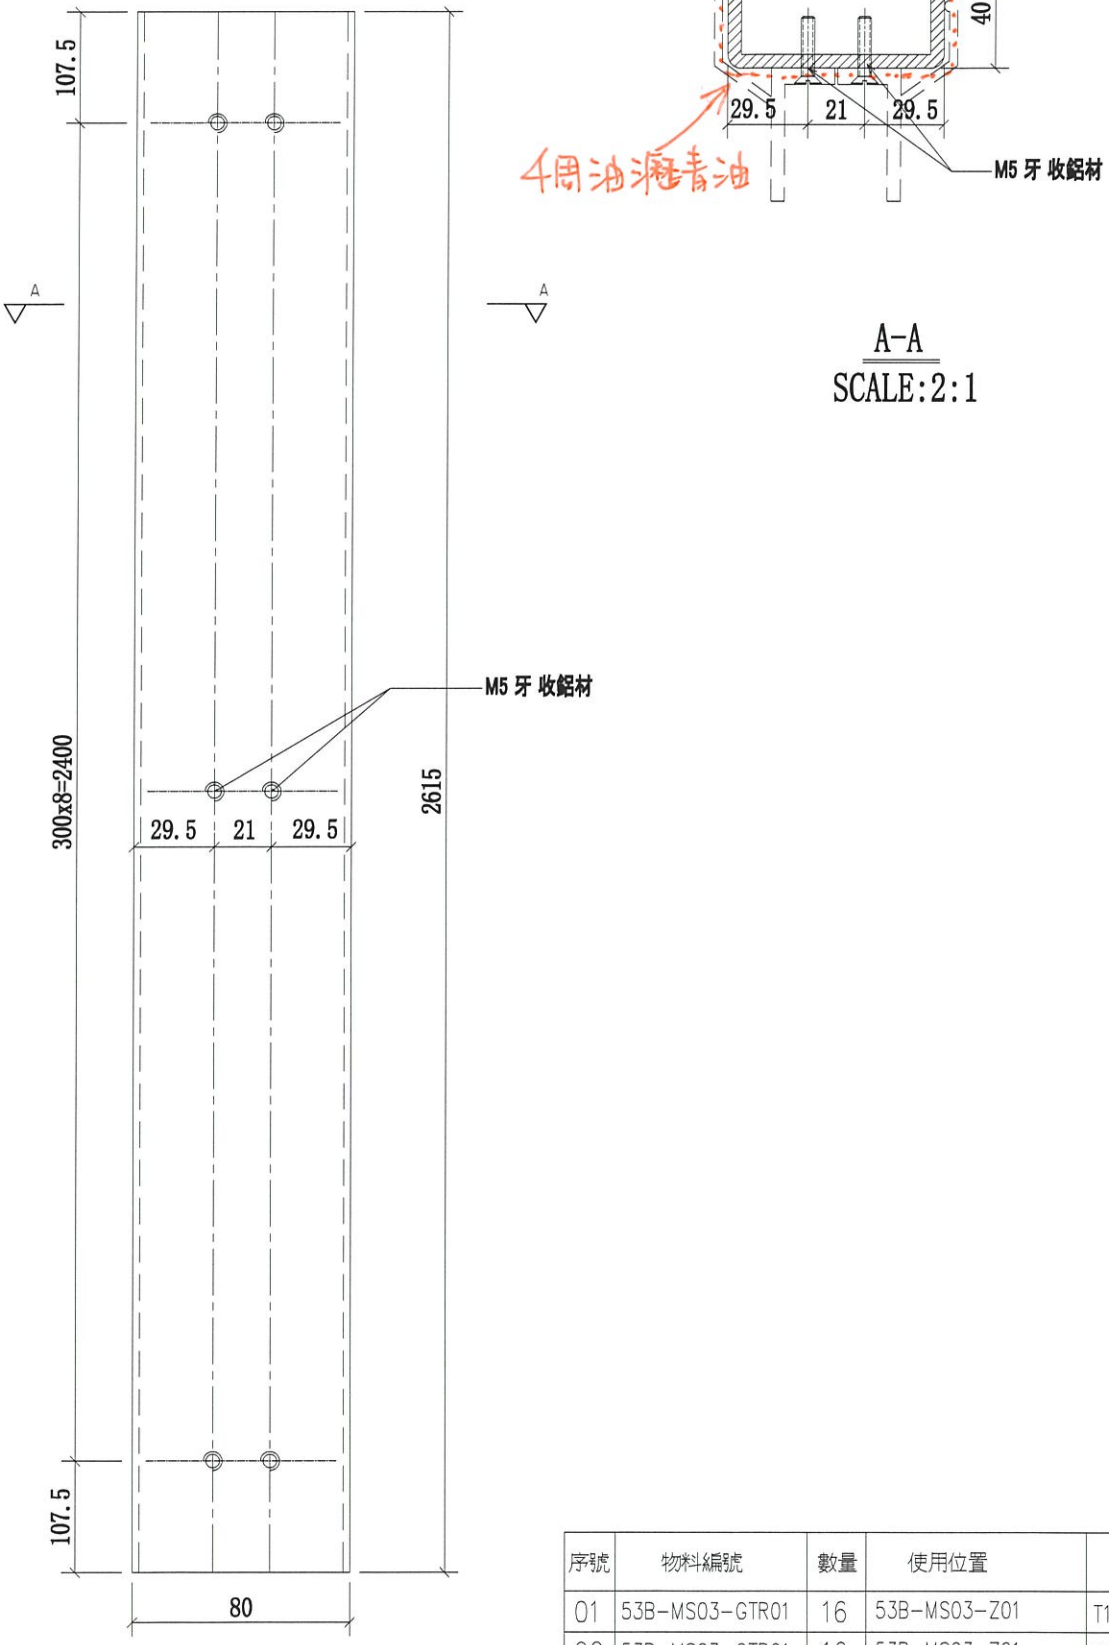


A-A
SCALE:2:1

序號	物料編號	數量	使用位置	樓層
01	53B-MS03-GTR01	16	53B-MS03-Z01	T1/(2F~23F)
02	53B-MS03-GTR01	16	53B-MS03-Z01	T2/(2F~23F)
03	53B-MS03-GTR01	16	53B-MS03-Z01	T3/(2F~23F)

名稱	攔河鋼架頂橫梁	制圖	CJM	2020.12.15	修改	A		
材料	80x40x5mm 鍍鋅鋼通(材質:SJ275)	復核	SHUI	2020.12.20	日期	2021.01.28		
顏色	熱浸鋅	批準			圖號	53B-MS03-GTR01		

美特鋁質 有限公司
MIDI Aluminium Fabricator Ltd.


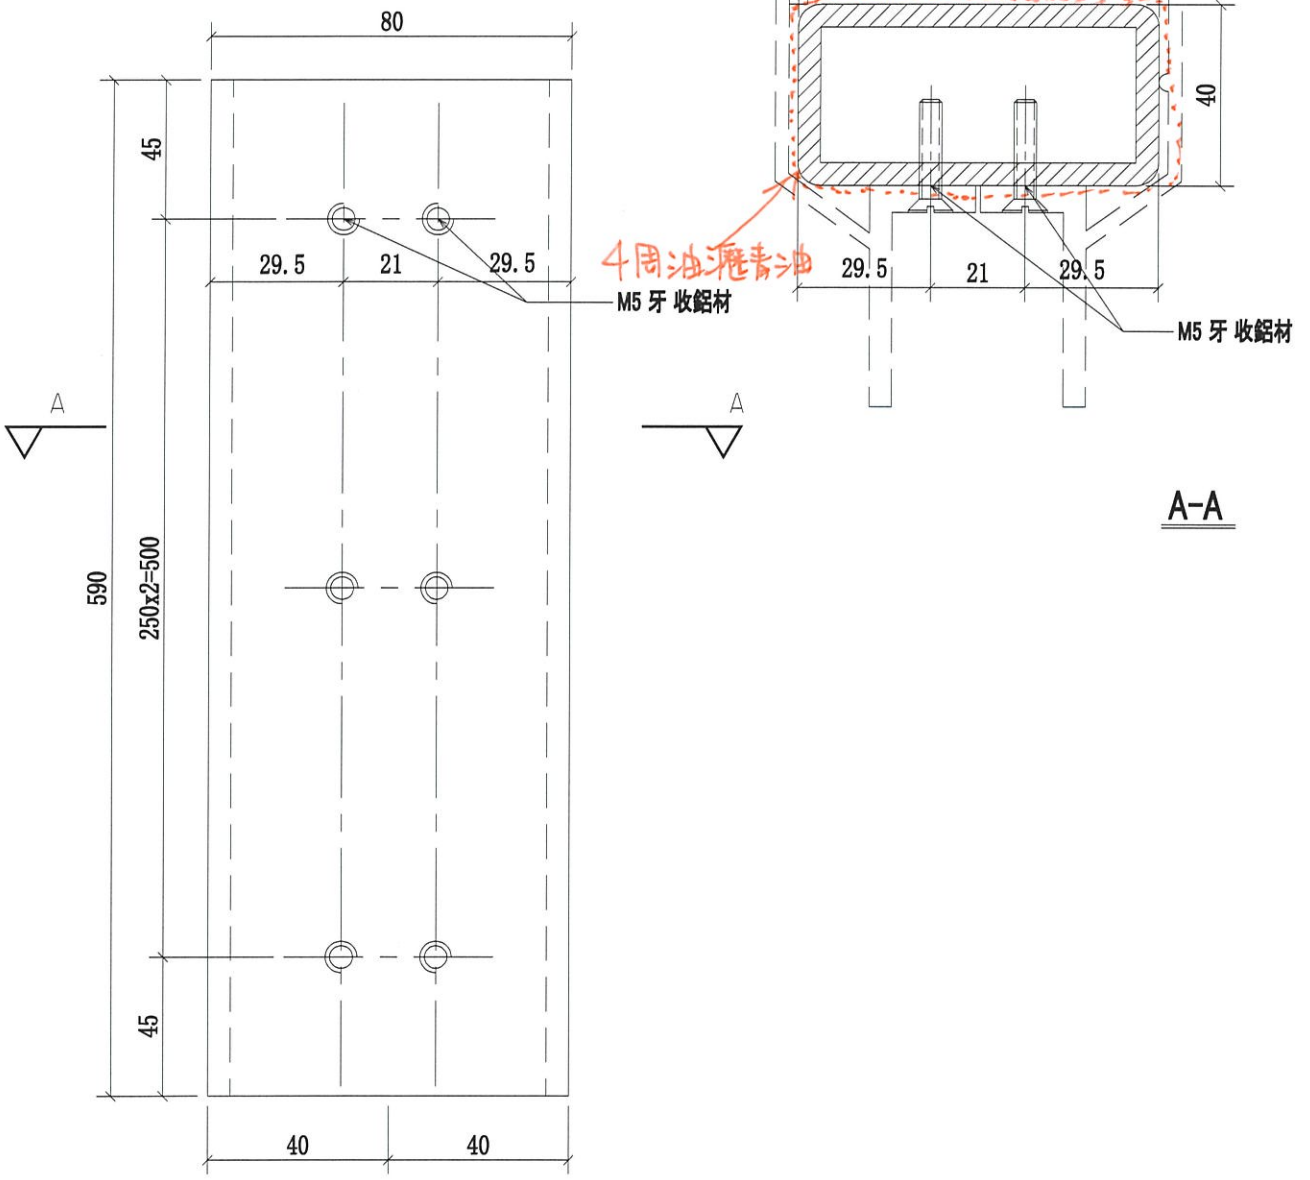



序號	物料編號	數量	使用位置	樓層
01	53B-MS03-GTR02	16	53B-MS03-Z02	T1/(2F~23F)
02	53B-MS03-GTR02	16	53B-MS03-Z02	T2/(2F~23F)
03	53B-MS03-GTR02	16	53B-MS03-Z02	T3/(2F~23F)

名稱	攔河鋼架頂橫梁	制圖	CJM	2020.12.15	修改	A		
材料	80x40x5mm 鍍鋅鋼通(材質:SJ275)	復核	SHUI	2020.12.20	日期	2021.01.28		
顏色	熱浸鋅	批準			圖號	53B-MS03-GTR02		

美特鋁質 有限公司
MIDI Aluminium Fabricator Ltd.

工程號	J-852	地盤	亞皆老街/攔河

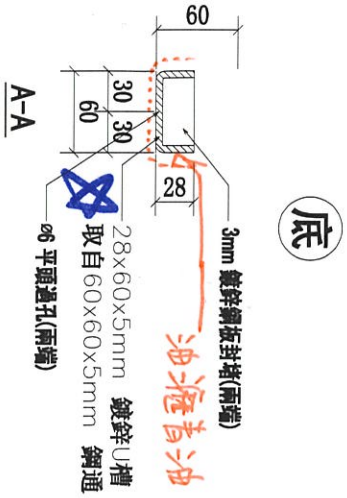

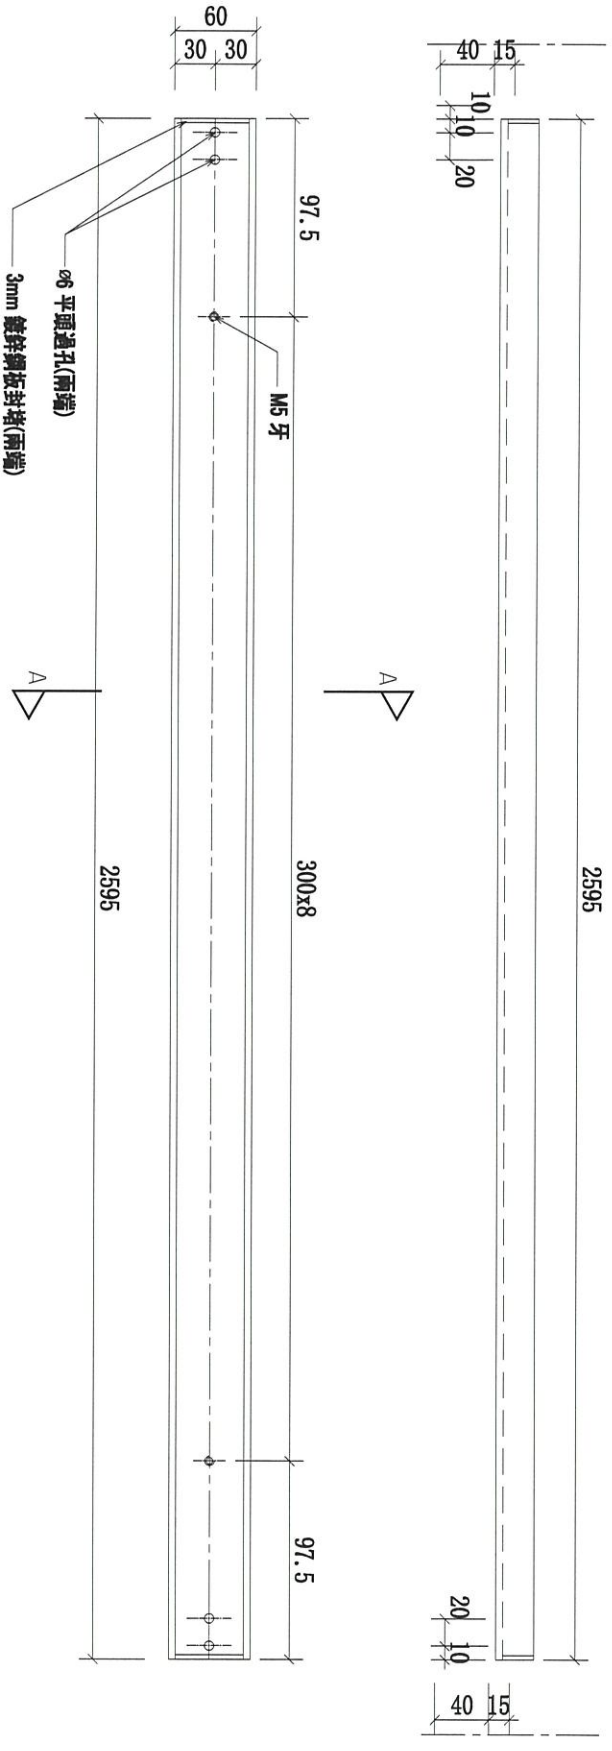


序號	物料編號	數量	使用位置	樓層
01	53B-MS03-GTR03	16	53B-MS03-Z01	T1/(2F~23F)
02	53B-MS03-GTR03	16	53B-MS03-Z01	T2/(2F~23F)
03	53B-MS03-GTR03	16	53B-MS03-Z01	T3/(2F~23F)

名稱	攔河鋼架底橫樑	制圖	CJM	2020.12.15	修改	A		


美特鋁質 有限公司
MIDI Aluminium Fabricator Ltd.

工程號	J-852	地盤	亞皆老街/攔河

序號	物料編號	數量	使用位置	樓層
01	53B-MS03-GTR04	16	53B-MS03-Z02	T1/(2F~23F)
02	53B-MS03-GTR04	16	53B-MS03-Z02	T2/(2F~23F)
03	53B-MS03-GTR04	16	53B-MS03-Z02	T3/(2F~23F)

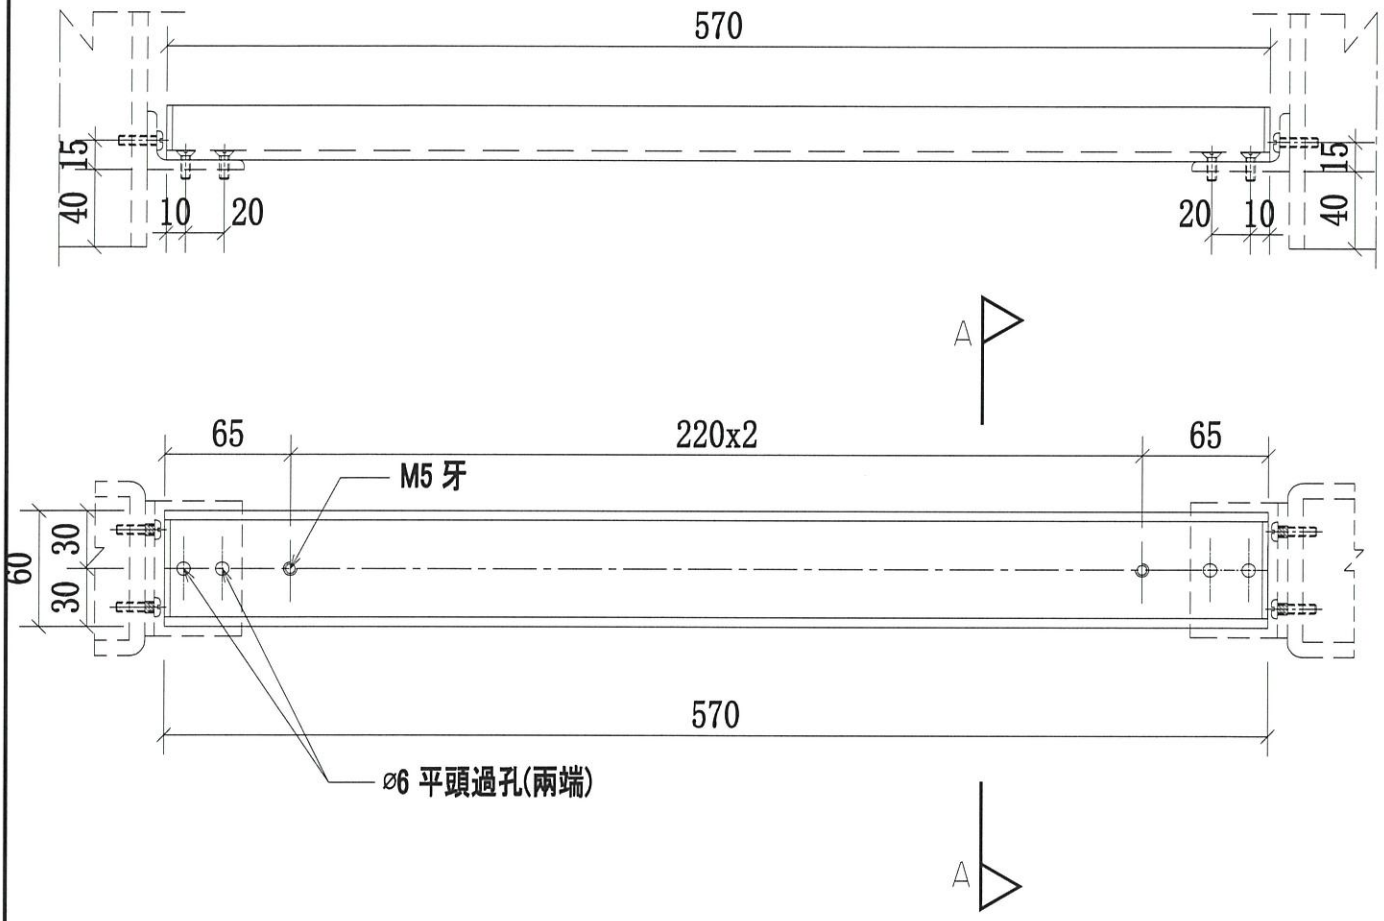

底

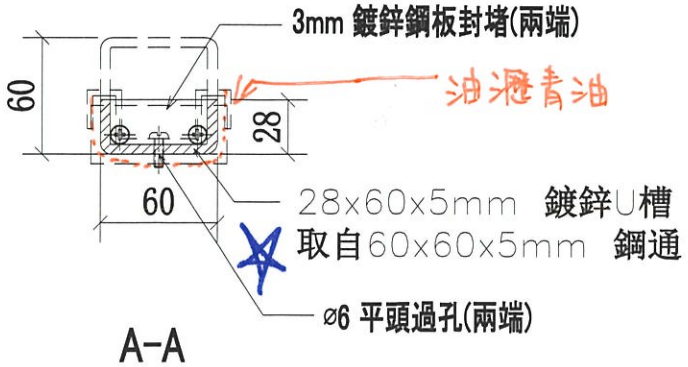


A-A

名稱	攔河鋼架底橫梁	制圖	CJM	2020.12.15	修改	A		
材料	28x60x5mm 鍍鋅U槽(材質:SJ275)	復核	SHUI	2020.12.20	日期	2021.01.28		
顏色	熱浸鋅	批準			圖號	53B-MS03-GTR04		

Ref: EI 2531C

美特鋁質 有限公司
MIDI Aluminium Fabricator Ltd.

工程號	J-852	地盤	亞皆老街/攔河

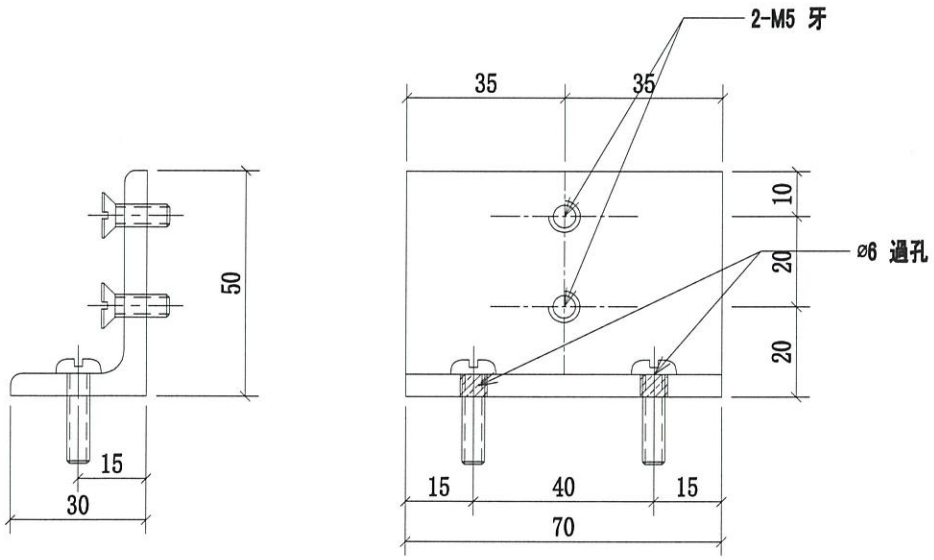

不包含3F; 5F; 6F 樣板數量


序號	物料編號	數量	使用位置	樓層
01	GS01-AK02	4	53A; 53-MS07-Z01/Z02	T1/(1F)
02	GS01-AK02	4	53A; 53-MS07-Z01/Z02	T2/(1F)
03	GS01-AK02	4	53A; 53-MS07-Z01/Z02	T3/(1F)
04	GS01-AK02	64	53B-MS03-Z01/Z02	T1/(2F~23F)
05	GS01-AK02	64	53B-MS03-Z01/Z02	T2/(2F~23F)
06	GS01-AK02	64	53B-MS03-Z01/Z02	T3/(2F~23F)
		204		

名稱	攔河鋼架鍍鋅角碼	制圖	CJM	2020.12.15	修改	A		
材料	50x30x5mm 鍍鋅角鋼(材質:SJ275)	復核	SHUI	2020.12.20	日期	2021.01.28		
顏色	熱浸鋅	批準			圖號	GS01-AK02		

Ref: E1 2997

美特鋁質 有限公司
MIDI Aluminium Fabricator Ltd.

工程號	J-852	地盤	亞皆老街/攔河

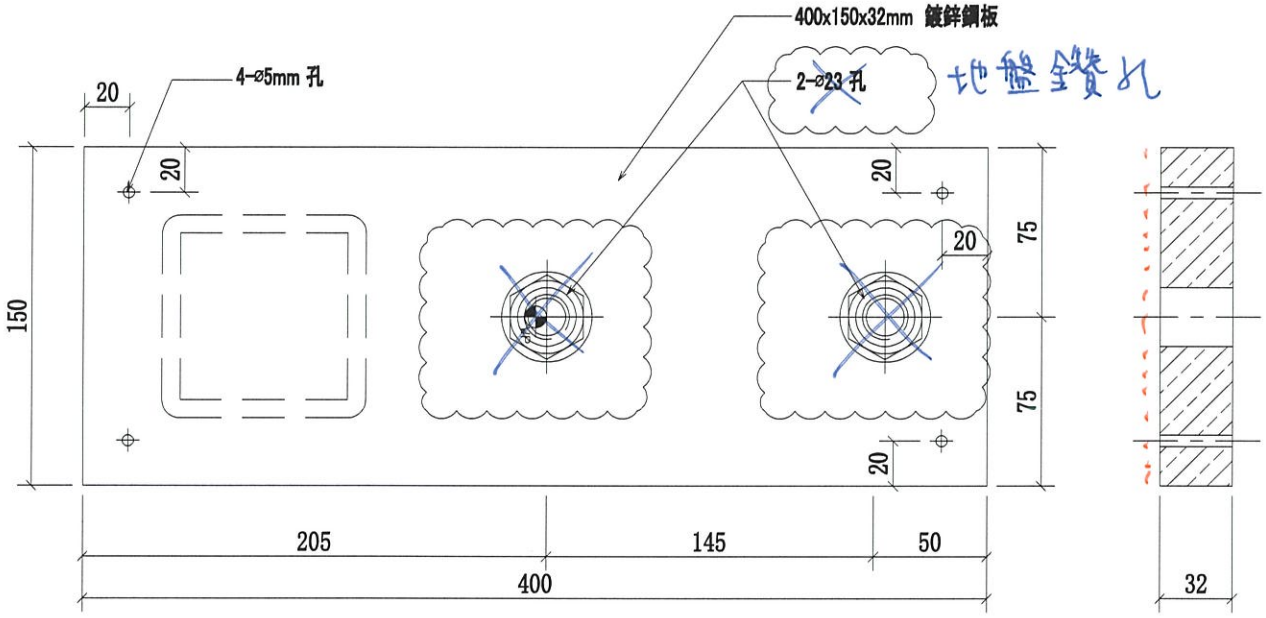

一面油避青油

不包含3F; 5F; 6F 樣板數量


序號	物料編號	數量	使用位置	樓層
01	GS01-AK03	2	53A; 53-MS07-Z01/Z02	T1/(1F)
02	GS01-AK03	2	53A; 53-MS07-Z01/Z02	T2/(1F)
03	GS01-AK03	2	53A; 53-MS07-Z01/Z02	T3/(1F)
04	GS01-AK03	32	53B-MS03-Z01/Z02	T1/(2-23F)
05	GS01-AK03	32	53B-MS03-Z01/Z02	T2/(2-23F)
06	GS01-AK03	32	53B-MS03-Z01/Z02	T3/(2-23F)
		102		

名稱	攔河鋼架鍍鋅鋼板	制圖	CJM	2020.12.15	修改	A		
材料	32mm 鍍鋅鋼板 (材質: Gr~~385~~ 355)	復核	SHUI	2020.12.20	日期	2021.01.28		
顏色	熱浸鋅	批準			圖號	GS01-AK03		

Ref: EI2997

美特鋁質 有限公司
MIDI Aluminium Fabricator Ltd.

工程號	J-852	地盤	亞皆老街/攔河

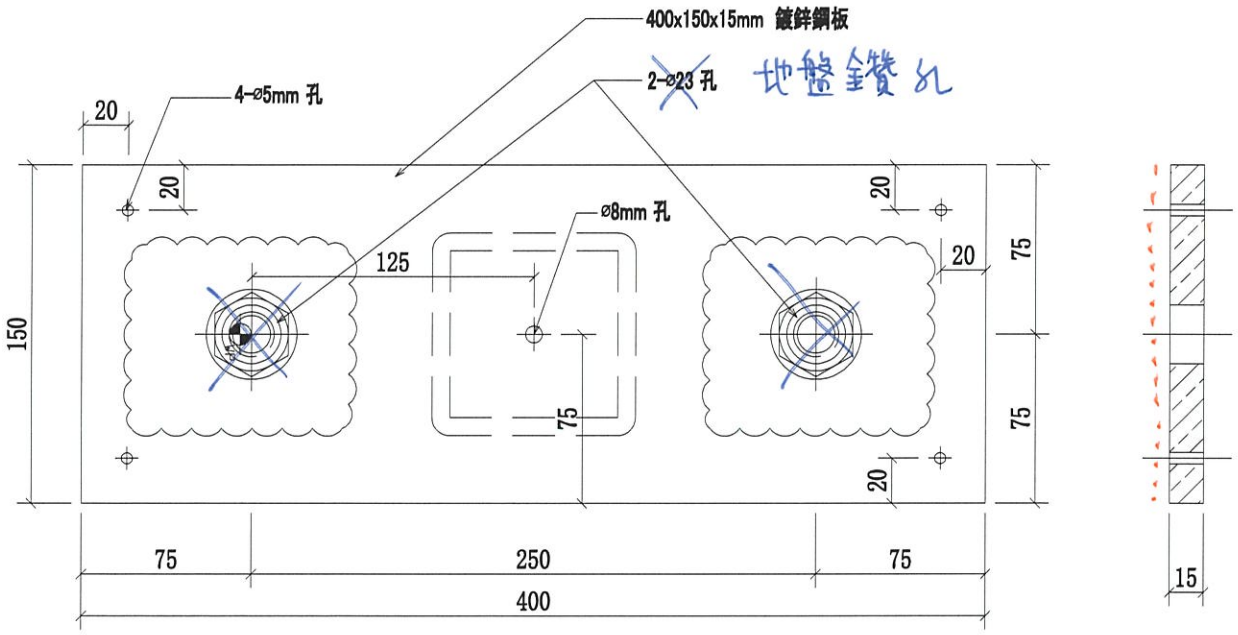

一面油漆青油


序號	物料編號	數量	使用位置	樓層
01	GS01-AK05	1	53A;53-MS07-Z01/Z02	T1/(1F)
02	GS01-AK05	1	53A;53-MS07-Z01/Z02	T2/(1F)
03	GS01-AK05	1	53A;53-MS07-Z01/Z02	T3/(1F)
04	GS01-AK05	16	53B-MS03-Z01/Z02	T1/(2-23F)
05	GS01-AK05	16	53B-MS03-Z01/Z02	T2/(2-23F)
06	GS01-AK05	16	53B-MS03-Z01/Z02	T3/(2-23F)
		51		

名稱	攔河鋼格柵鍍鋅鋼板	制圖	CJM	2020.12.15	修改	A		
材料	15mm 鍍鋅鋼板 (材質:Gr~~385~~ 355)	復核	SHUI	2020.12.20	日期	2021.01.28		
顏色	熱浸鋅	批準			圖號	GS01-AK05		

Ref: E12997

美特鋁質 有限公司
MIDI Aluminium Fabricator Ltd.

工程號	J-852	地盤	亞皆老街/攔河

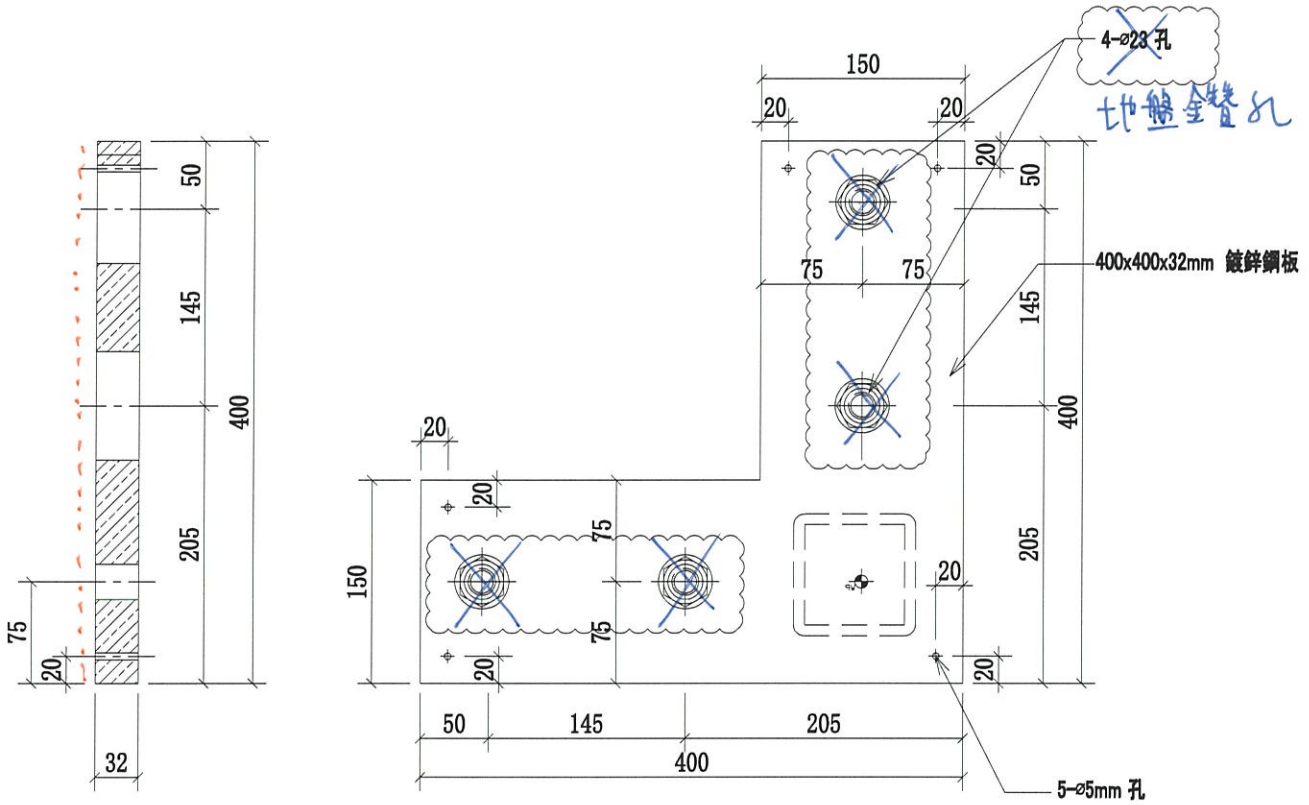


一面油漆青油

序號	物料編號	數量	使用位置	樓層
01	GS01-AK06	1	53A; 53-MS07-Z01/Z02	T1/(1F)
02	GS01-AK06	1	53A; 53-MS07-Z01/Z02	T2/(1F)
03	GS01-AK06	1	53A; 53-MS07-Z01/Z02	T3/(1F)
04	GS01-AK06	16	53B-MS03-Z01/Z02	T1/(2-23F)
05	GS01-AK06	16	53B-MS03-Z01/Z02	T2/(2-23F)
06	GS01-AK06	16	53B-MS03-Z01/Z02	T3/(2-23F)
		51		

名稱	攔河鋼架鍍鋅鋼板	制圖	CJM	2020.12.15	修改	A		
材料	32mm 鍍鋅鋼板 (材質: ~~Gr385~~ 355)	復核	SHUI	2020.12.20	日期	2021.01.28		
顏色	熱浸鋅	批準			圖號	GS01-AK06		

美特鋁質 有限公司
MIDI Aluminium Fabricator Ltd.

工程號	J-852	地盤	亞皆老街/攔河

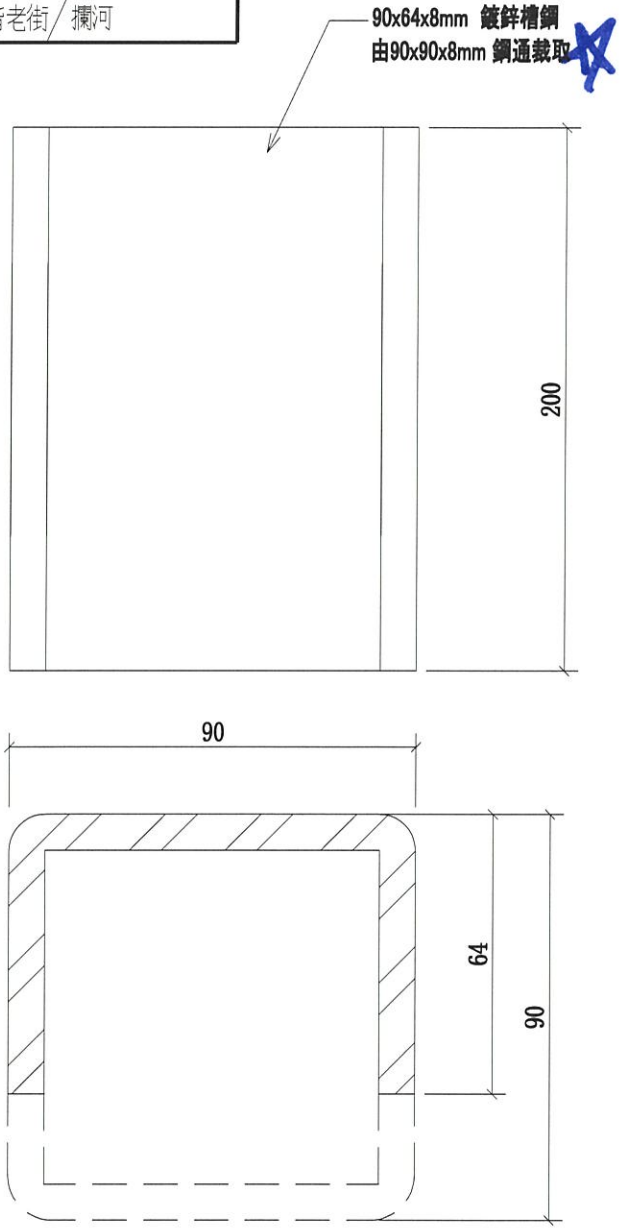


序號	物料編號	數量	使用位置	樓層
01	GS01-AK07	1	53A;53-MS07-Z01/Z02	T1/(1F)
02	GS01-AK07	1	53A;53-MS07-Z01/Z02	T2/(1F)
03	GS01-AK07	1	53A;53-MS07-Z01/Z02	T3/(1F)
04	GS01-AK07	16	53B-MS03-Z01/Z02	T1/(2-23F)
05	GS01-AK07	16	53B-MS03-Z01/Z02	T2/(2-23F)
06	GS01-AK07	16	53B-MS03-Z01/Z02	T3/(2-23F)
		51		

名稱	攔河鋼架鍍鋅槽鋼	制圖	CJM	2020.12.15	修改	A		
材料	~~90x90x8mm~~ 90x64x8mm 鍍鋅鋼通(材質:SJ275) 熱浸鋅	復核	SHUI	2020.12.20	日期	2021.01.28		
顏色		批準			圖號	GS01-AK07		

美特鋁質 有限公司
MIDI Aluminium Fabricator Ltd.

工程號	J-852	地盤	亞皆老街/攔河

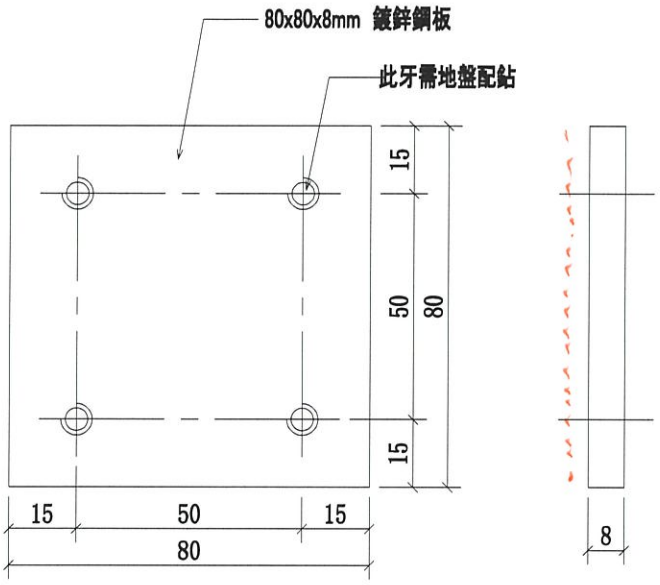


一面油漆青油

序號	物料編號	數量	使用位置	樓層
01	GS01-AK07	3	53A; 53-MS07-Z01/Z02	T1/(1F)
02	GS01-AK07	3	53A; 53-MS07-Z01/Z02	T2/(1F)
03	GS01-AK07	3	53A; 53-MS07-Z01/Z02	T3/(1F)
04	GS01-AK07	48	53B-MS03-Z01/Z02	T1/(2-23F)
05	GS01-AK07	48	53B-MS03-Z01/Z02	T2/(2-23F)
06	GS01-AK07	48	53B-MS03-Z01/Z02	T3/(2-23F)
		153		

名稱	攔河鋼格柵封堵鋼板	制圖	CJM	2020.12.15	修改	A		
材料	8mm 鍍鋅鋼板(材質:SJ275)	復核	SHUI	2020.12.20	日期	2021.01.28		
顏色	熱浸鋅	批準			圖號	GS01-AK08		

美特鋁質 有限公司
MIDI Aluminium Fabricator Ltd.

工程號	J-852	地盤	亞皆老街／攔河

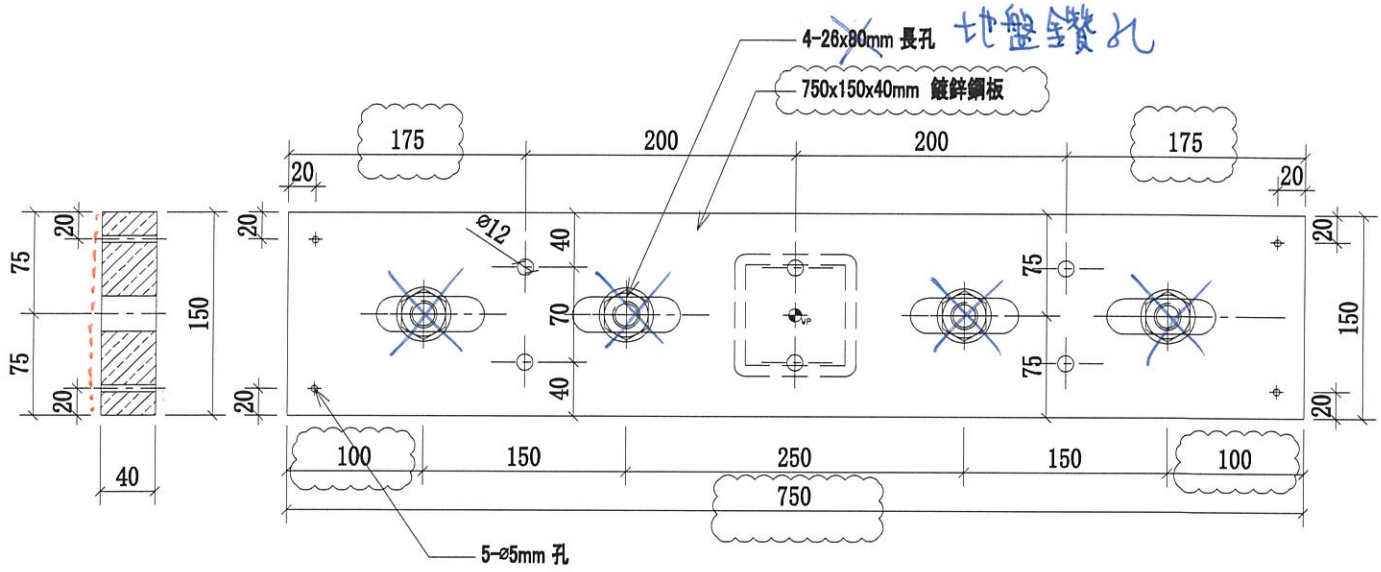

一面油漆青油

序號	物料編號	數量	使用位置	樓層
01	GS01-AK09	4	SD-GB-5007A	T3/(22-23F)
02	GS01-AK09	2	SD-GB-5007	T2/(23F)
03	GS01-AK09	4	SD-GB-5007B	T1/(22-23F)

名稱	攔河鋼架鍍鋅鋼板	制圖	CJM	2020.12.15	修改	A		
材料	40mm 鍍鋅鋼板	復核	SHUI	2020.12.25	日期	2021.01.28		
顏色	熱浸鋅	批準			圖號	GS01-AK09		

美特鋁質有限公司
MIDI Aluminium Fabricator Ltd.

QF005/8

圖則登記表
DRAWING REGISTER

			接收日期 Receiving Date (適用於客戶圖則)									
工程名稱 Project Title:	亞皆老街	年										
河5004A, 5004, 5004B鋼企料鋼橫樑及鋼碼項目(大貨去除3;5;6		月										
工程編號 Project No:	J-852 (攔河)	日										
分發予 Distributed To			發出日期 Issued Date									
		年	20	21								
		月	12	01								
		日	30	29								


圖則編號 Drg. No.	圖則名稱 Drawing Title		修訂編號 Revision No.									
5004A-GP	5004A攔河鋼架位置圖	1	-	-								
5004-GP	5004攔河鋼架位置圖	2	-	-								
5003B-GP	5003B攔河鋼架位置圖	3	-	-								
54A,54,54B-MS08-Z01	攔河鋼架組裝圖	4	-	-								
54A,54,54B-MS08-Z01R	攔河鋼架組裝圖	5	-	-								
54A-MS08-Z02	攔河鋼架組裝圖	6	-	-								
54A-MS08-Z03	攔河鋼架組裝圖	7	-	-								
54-MS08-Z04	攔河鋼架組裝圖	8	-	-								
54-MS08-Z05	攔河鋼架組裝圖	9	-	-								
54B-MS08-Z06	攔河鋼架組裝圖	10	-	-								
54B-MS08-Z07	攔河鋼架組裝圖	11	-	-								
54A,54,54B-MS08-GMU01	攔河鋼架邊立柱	12	-	A								
54A,54,54B-MS08-GMU02	攔河鋼架轉角立柱	13	-	A								
54A,54,54B-MS08-GMU03	攔河鋼架中間立柱	14	-	A								
54A,54,54B-MS08-GTR01	攔河鋼架橫梁	15	-	A								
54A,54B-MS08-GTR02	攔河鋼架橫梁	16	-	A								
54-MS08-GTR03	攔河鋼架橫梁	17	-	A								
54A,54,54B-MS08-GTR04	攔河鋼架橫梁	18	-	A								
54A,54B-MS08-GTR05	攔河鋼架橫梁	19	-	A								
54-MS08-GTR06	攔河鋼架橫梁	20	-	A								
GS01-AK03	攔河鋼架鍍鋅鋼板	21	-	A								
GS01-AK04	攔河鋼架鍍鋅鋼板	22	-	A								
GS01-AK06	攔河鋼架鍍鋅鋼板	23	-	A								
GS01-AK08	攔河鋼架鍍鋅槽鋼	24	-	A								

美特鋁質 有限公司
MIDI Aluminium Fabricator Ltd.

工程號	J-852	地盤	亞皆老街/欄河

發貨時：一個完整露臺的鋼件
鋁材，打包成一扎，同時出貨
到地盤。

鋼材位置圖

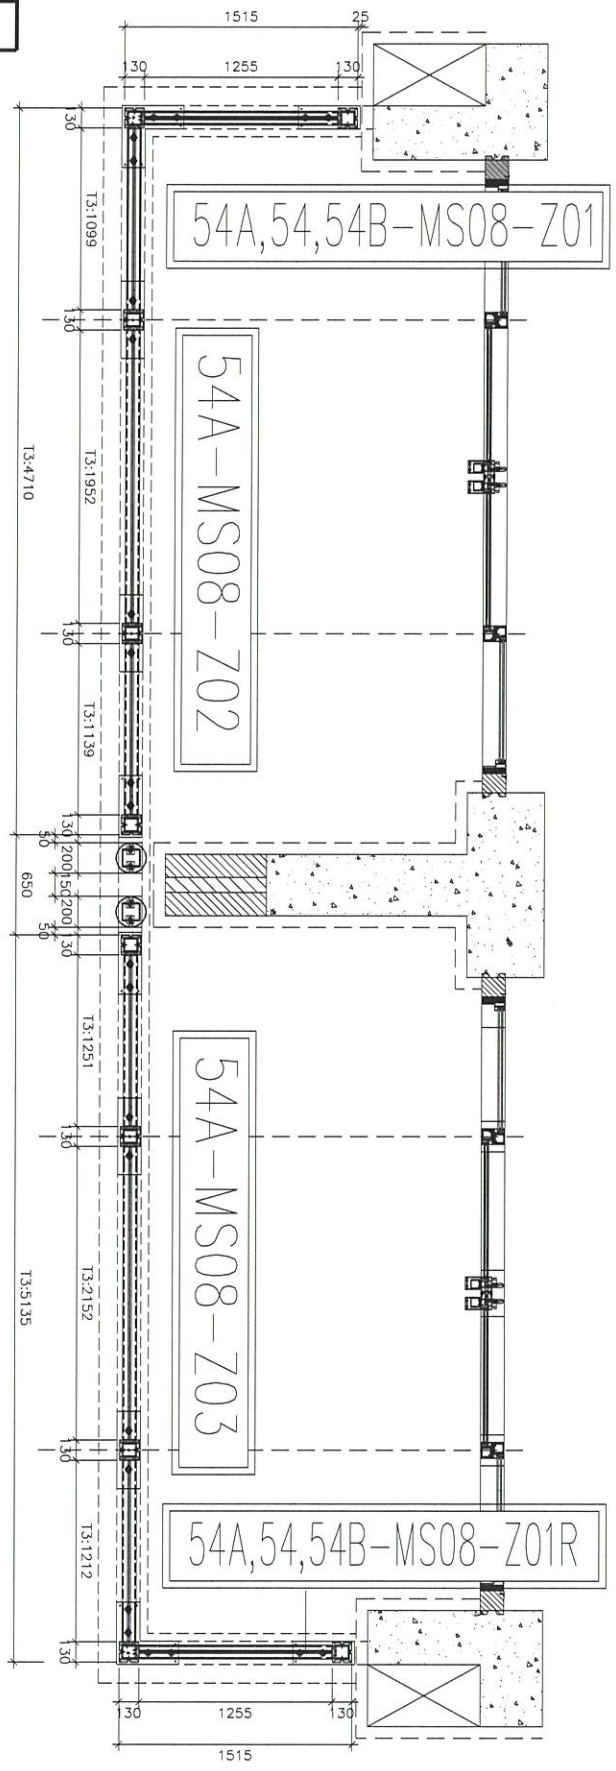

5004A=1 樘
T3;1/F


名稱	5004A 欄河鋼架位置圖	制圖	CJM	2020.12.15	修改			
材料	20x20(40x20)方鋼	復核	SHUI	2020.12.25	日期			
顏色		批準			圖號	5004A-GP		

美特鋁質 有限公司
MIDI Aluminium Fabricator Ltd.

工程號	J-852	地盤	亞皆老街/攔河

發貨時：一個完整露臺的鋼件
鋁材，打包成一扎，同時出貨
到地盤。

5004=1 樘
T2;1/F

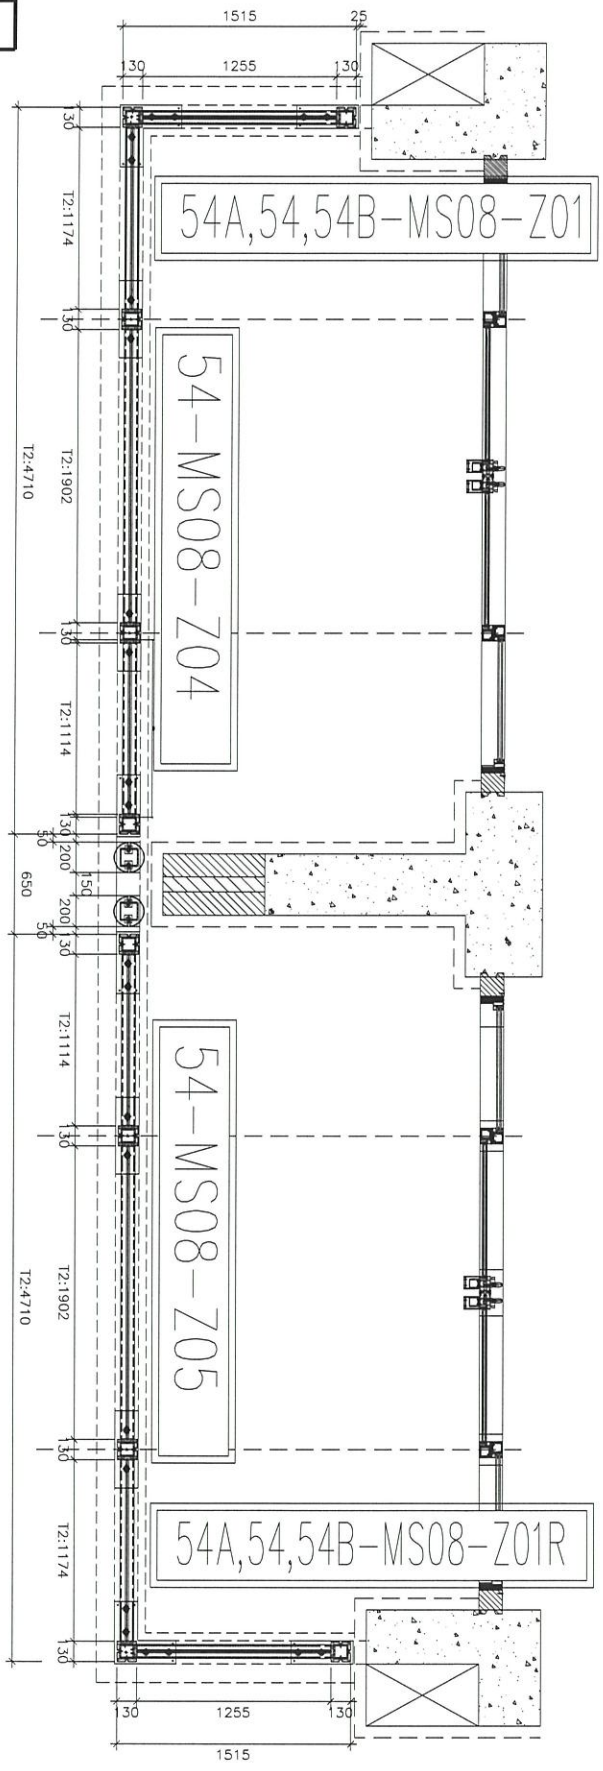

名稱	5004 攔河鋼架位置圖	制圖	CJM	2020.12.15	修改			
材料	20x20(40x20)方鋼	復核	SHUI	2020.12.25	日期			
顏色		批準			圖號	5004-GP		


美特鋁質 有限公司
MIDI Aluminium Fabricator Ltd.

工程號	J-852	地盤	亞皆老街/欄河

發貨時：一個完整露臺的鋼件
鋁材，打包成一扎，同時出貨
到地盤。

鋼材位置圖

5004B=1 樘
T1;1/F

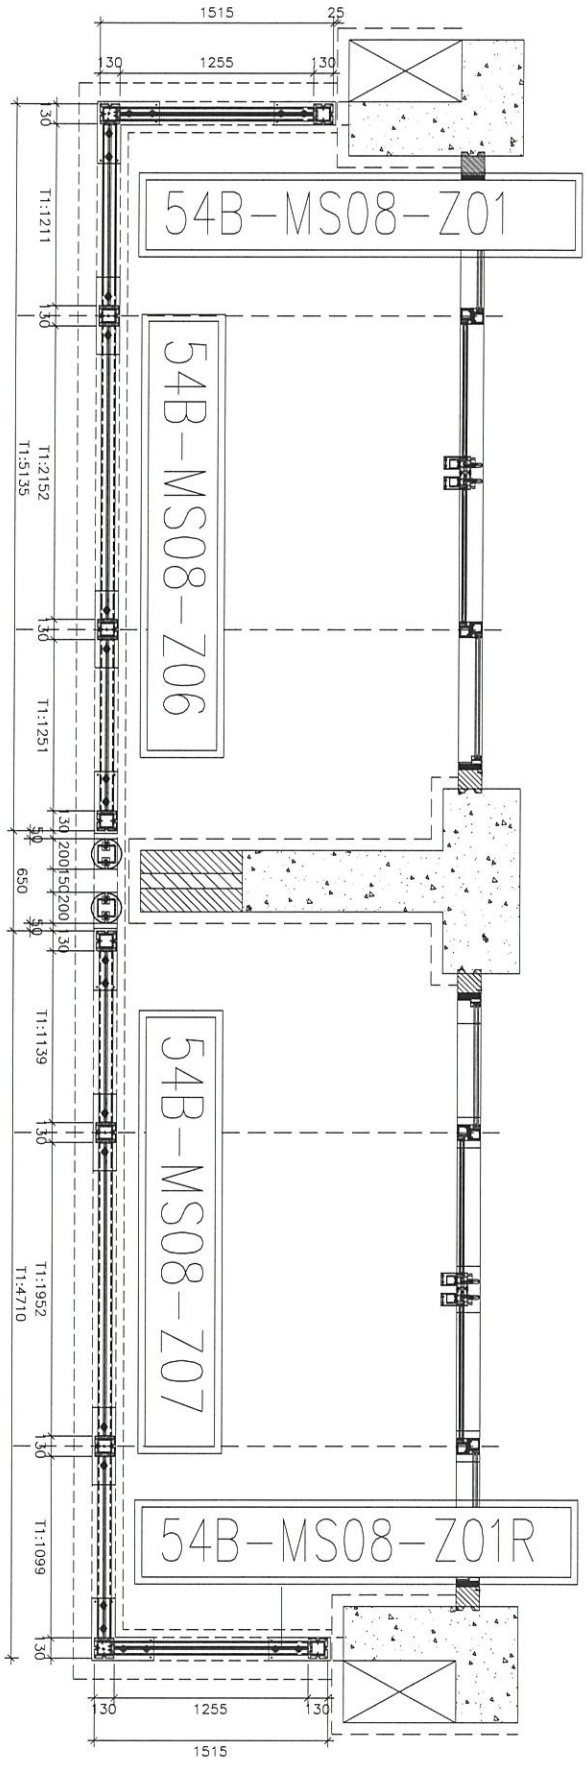



名稱	5004B 欄河鋼架位置圖	制圖	CJM	2020.12.15	修改			
材料	20x20(40x20)方鋼	復核	SHUI	2020.12.25	日期			
顏色		批準			圖號	5004B-GP		

美特鋁質 有限公司
MIDI Aluminium Fabricator Ltd.

工程號	J-852	地盤	亞皆老街/攔河

序號	物料編號	數量	使用位置	樓層
01	54B-MS08-Z01	1	SD-GB-5004B	T1/(1F)
02	54-MS08-Z01	1	SD-GB-5004	T2/(1F)
03	54A-MS08-Z01	1	SD-GB-5004A	T3/(1F)

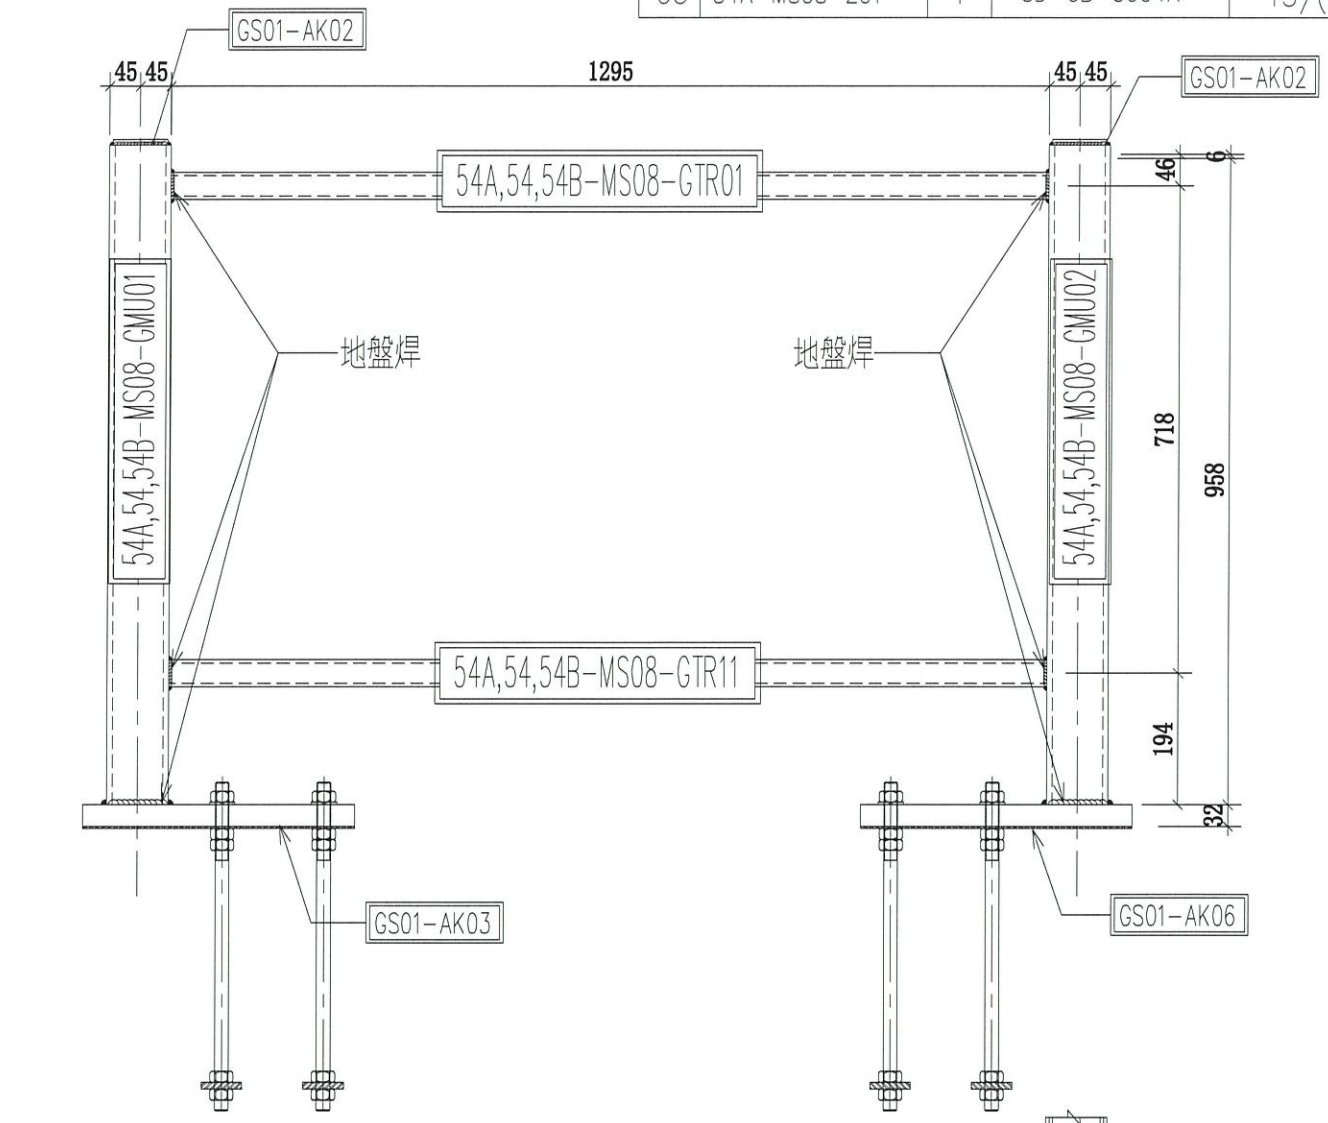

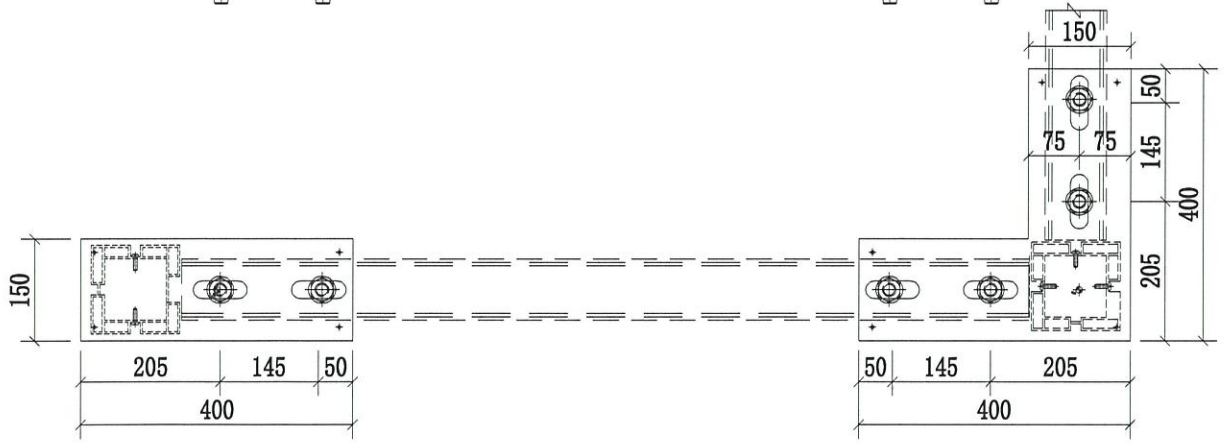


名稱	攔河鋼架組裝圖	制圖	CJM	2020.12.15	修改			
材料	20x20(40x20)方鋼	復核	SHUI	2020.12.25	日期			
顏色		批準			圖號	54A,54,54B-MS08-Z01		

美特鋁質 有限公司
MIDI Aluminium Fabricator Ltd.

工程號	J-852	地盤	亞皆老街/欄河


序號	物料編號	數量	使用位置	樓層
01	54B-MS08-Z01R	1	SD-GB-5004B	T1/(1F)
02	54-MS08-Z01R	1	SD-GB-5004	T2/(1F)
03	54A-MS08-Z01R	1	SD-GB-5004A	T3/(1F)

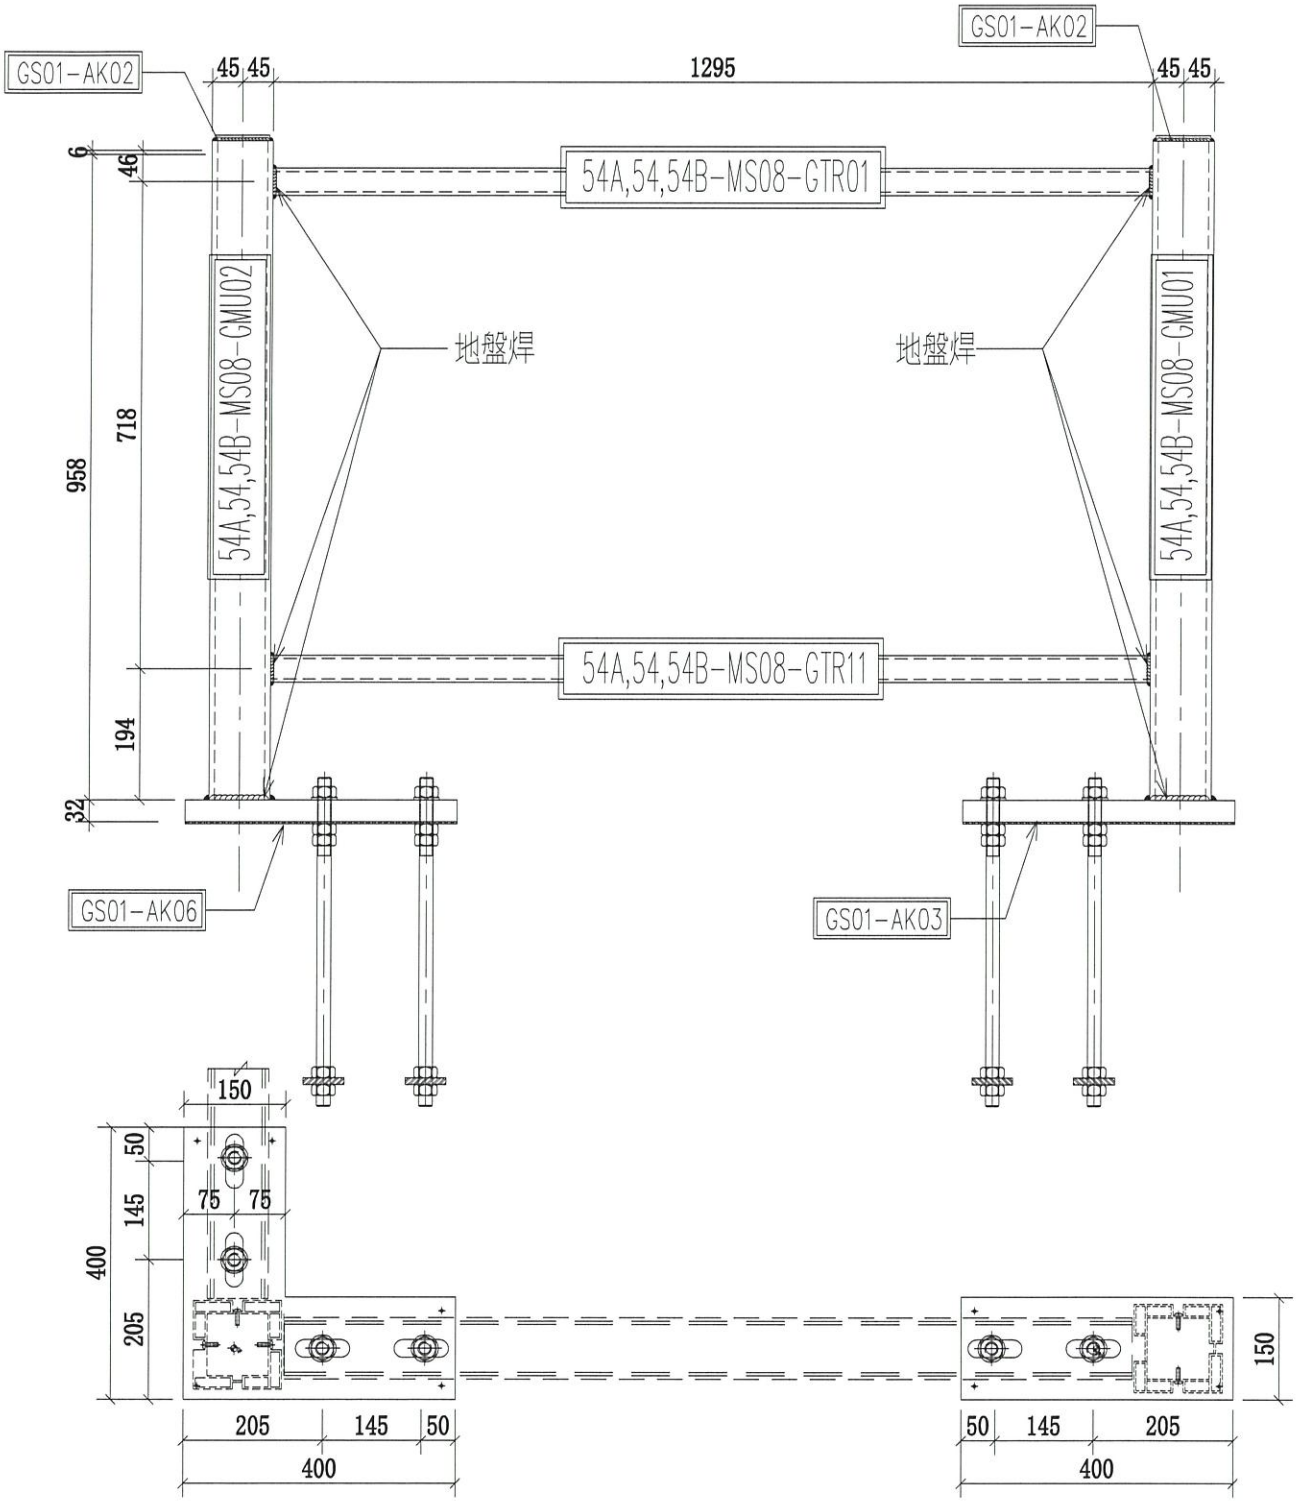

名稱	欄河鋼架組裝圖	制圖	CJM	2020.12.15	修改			
材料	20x20(40x20)方鋼	復核	SHUI	2020.12.25	日期			
顏色		批準			圖號	54A,54,54B-MS08-Z01R		

美特鋁質 有限公司
MIDI Aluminium Fabricator Ltd.

工程號	J-852	地盤	亞皆老街/攔河

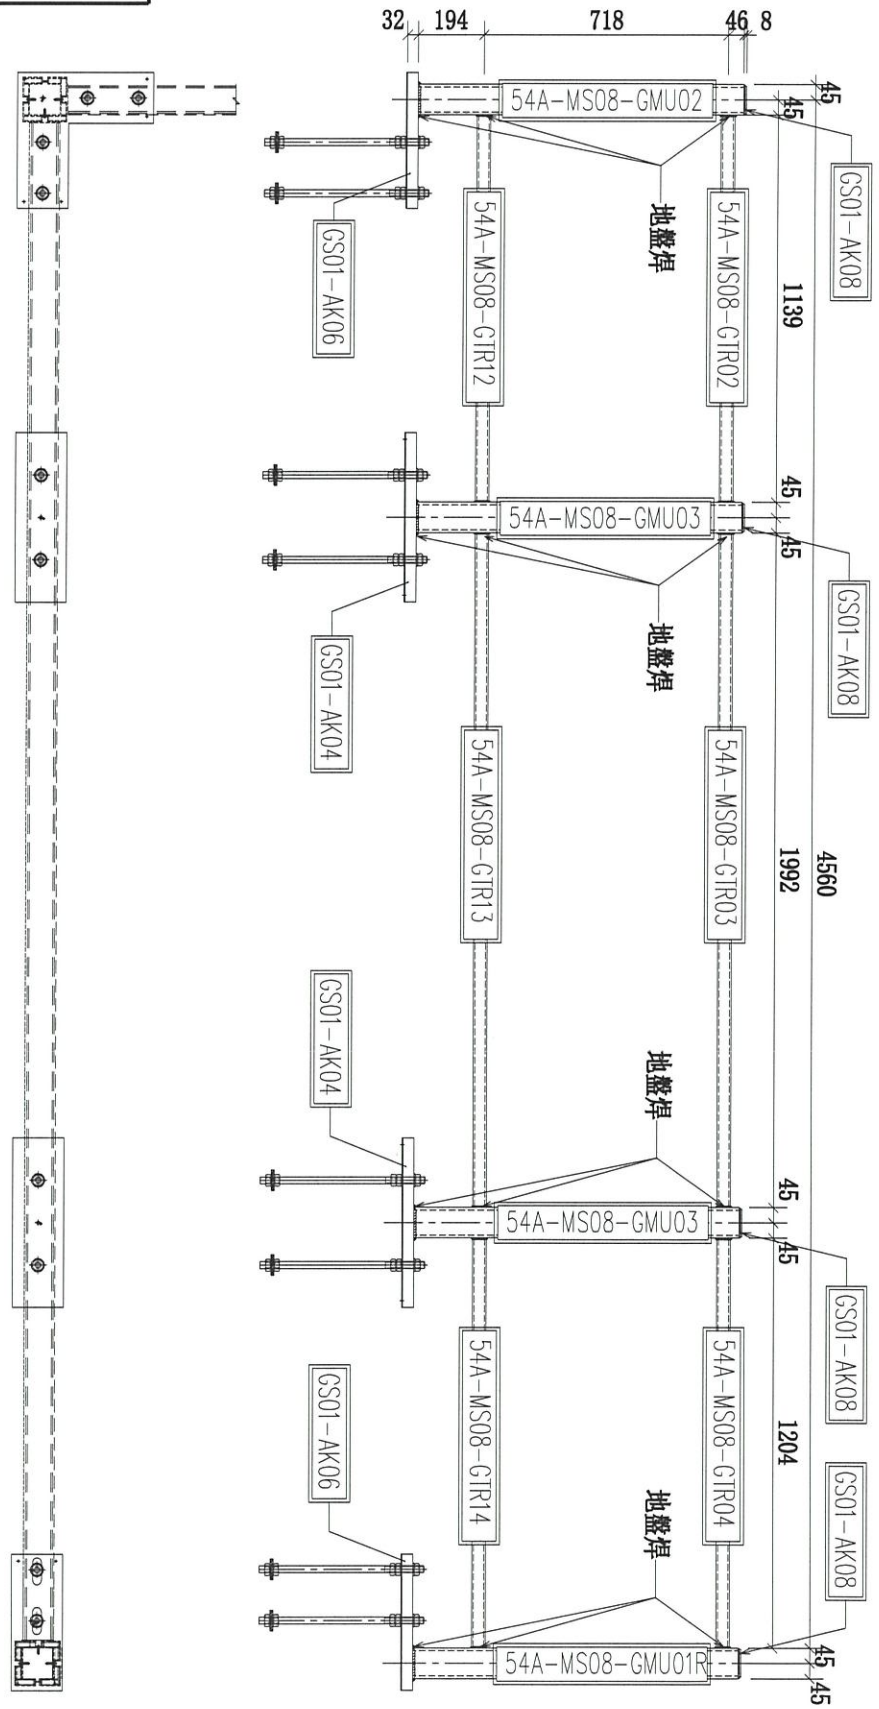



序號	物料編號	數量	使用位置	樓層
01	54A-MS08-Z02	1	SD-GB-5004A	T3/(1F)
02				
03				

名稱	攔河鋼架組裝圖	制圖	CJM	2020.12.15	修改			
材料	90x90x8鋼通(80x40)鋼通	復核	SHUI	2020.12.25	日期			
顏色		批準			圖號	54A-MS08-Z02		

美特鋁質 有限公司
MIDI Aluminium Fabricator Ltd.

工程號	J-852	地盤	亞皆老街/攔河

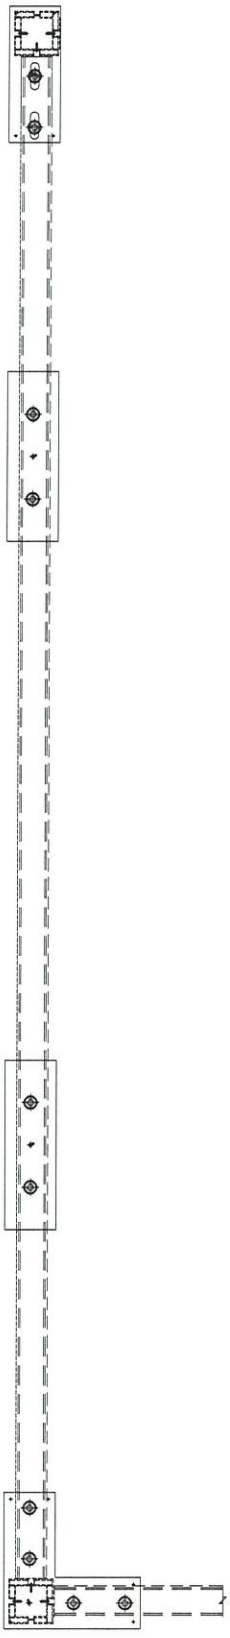

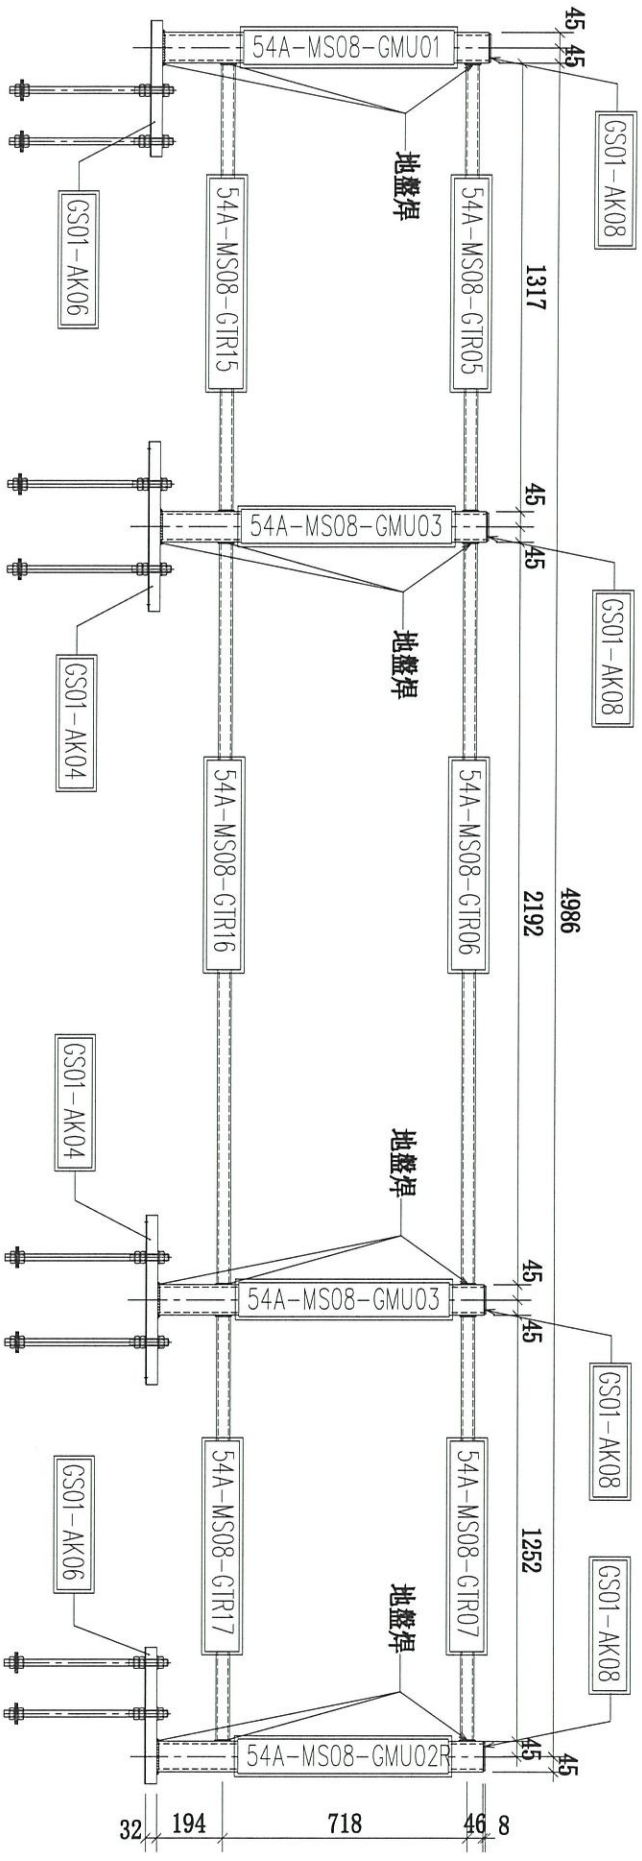


序號	物料編號	數量	使用位置	樓層
01	54A-MS08-Z03	1	SD-GB-5004A	T3/(1F)
02				
03				

名稱	攔河鋼架組裝圖	制圖	CJM	2020.12.15	修改			
材料	90x90x8鋼通(80x40)鋼通	復核	SHUI	2020.12.25	日期			
顏色		批準			圖號	54A-MS08-Z03		

美特鋁質 有限公司
MIDI Aluminium Fabricator Ltd.

工程號	J-852	地盤	亞皆老街/攔河

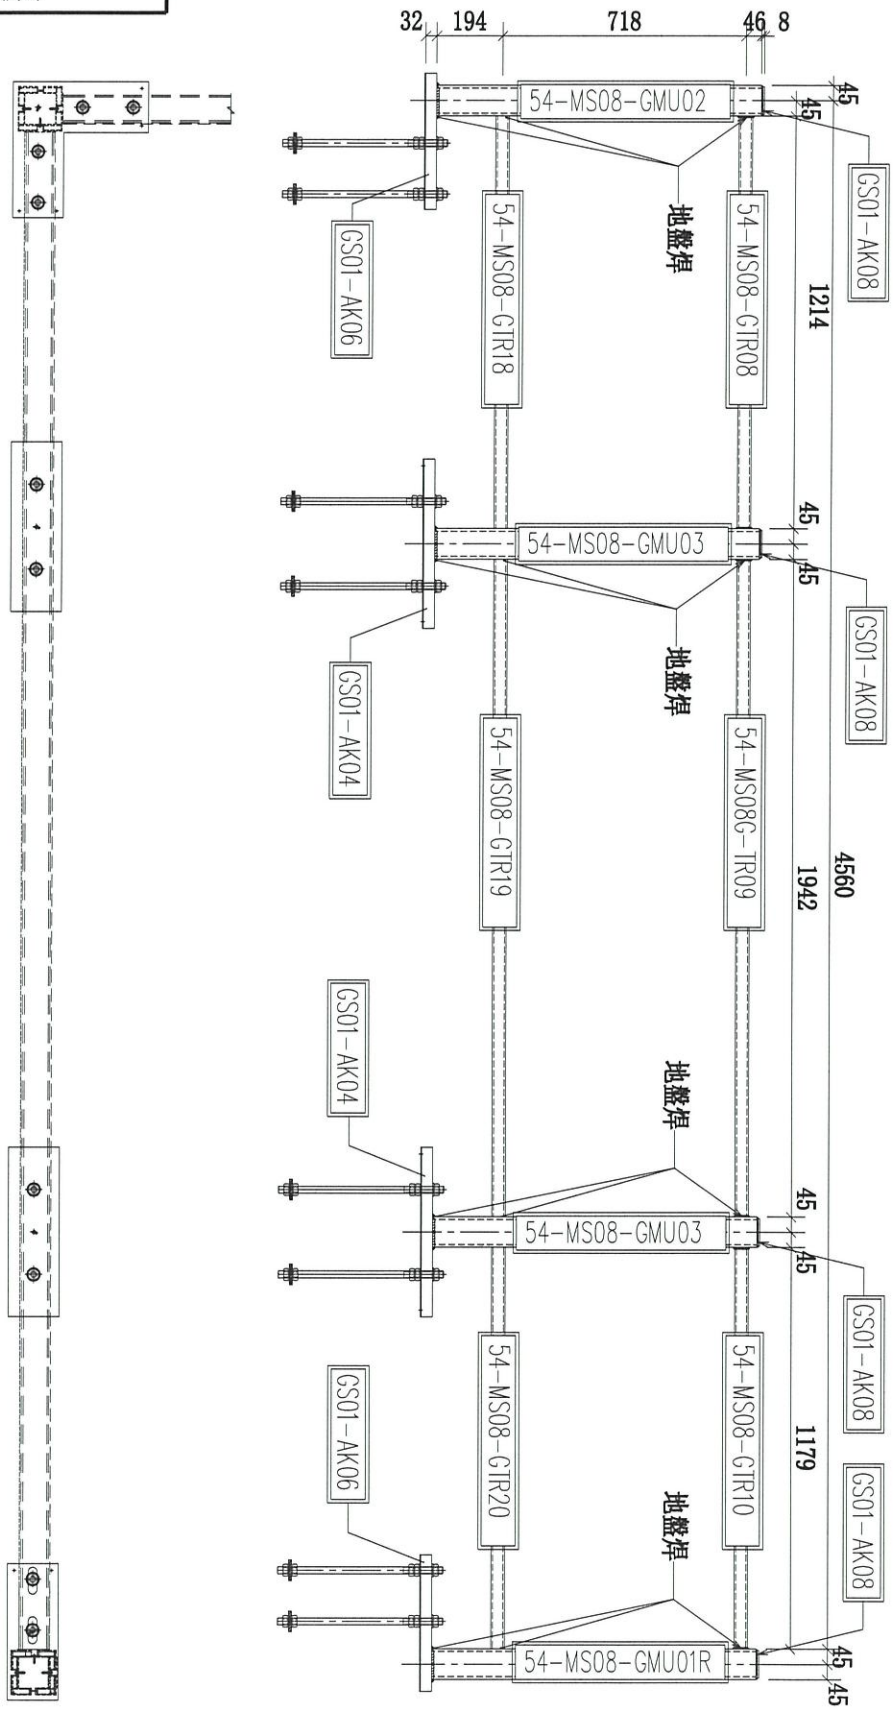


序號	物料編號	數量	使用位置	樓層
01	54-MS08-Z04	1	SD-GB-5004	T2/(1F)
02				
03				

名稱	攔河鋼架組裝圖	制圖	CJM	2020.12.15	修改			
材料	90x90x8鋼通(80x40)鋼通	復核	SHUI	2020.12.25	日期			
顏色		批準			圖號	54-MS08-Z04		

美特鋁質 有限公司
MIDI Aluminium Fabricator Ltd.

工程號	J-852	地盤	亞皆老街/攔河

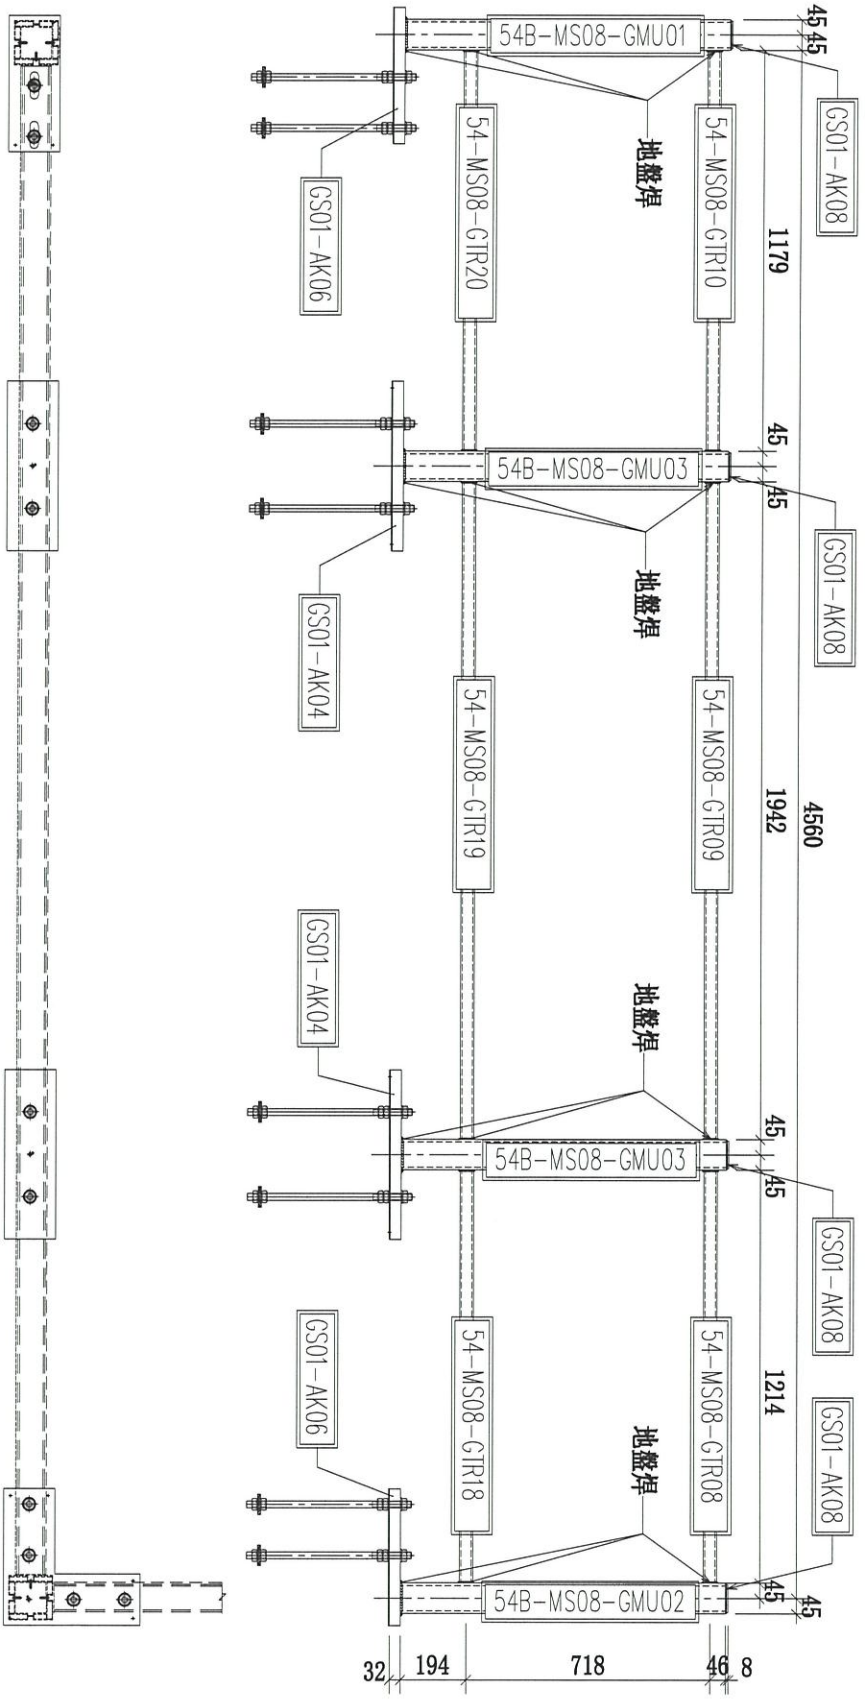



序號	物料編號	數量	使用位置	樓層
01	54-MS08-Z05	1	SD-GB-5004	T2/(1F)
02				
03				

名稱	攔河鋼架組裝圖	制圖	CJM	2020.12.15	修改			
材料	90x90x8鋼通(80x40)鋼通	復核	SHUI	2020.12.25	日期			
顏色		批準			圖號	54-MS08-Z05		

美特鋁質 有限公司
MIDI Aluminium Fabricator Ltd.

工程號	J-852	地盤	亞皆老街/攔河

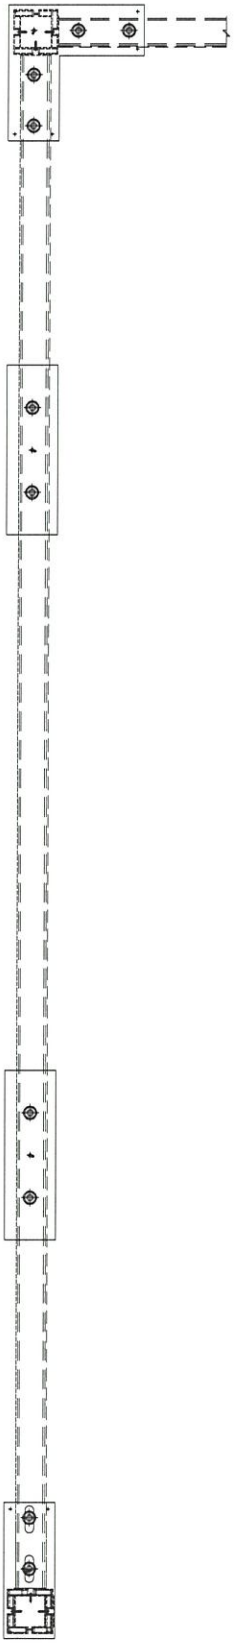

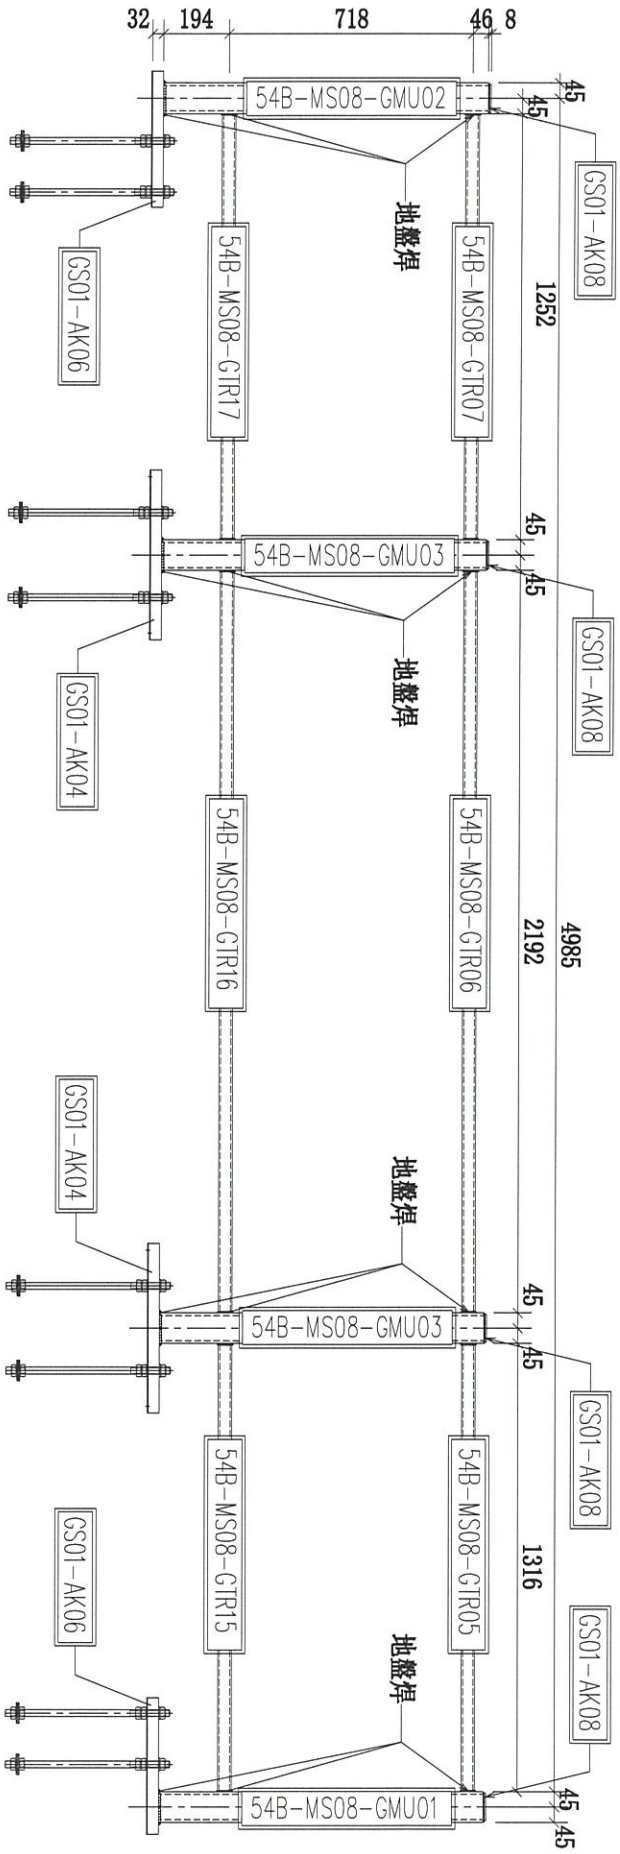


序號	物料編號	數量	使用位置	樓層
01	54B-MS08-Z06	1	SD-GB-5004B	T1/(1F)
02				
03				

名稱	攔河鋼架組裝圖	制圖	CJM	2020.12.15	修改			
材料	90x90x8鋼通(80x40)鋼通	復核	SHUI	2020.12.25	日期			
顏色		批準			圖號	54B-MS08-Z06		

美特鋁質 有限公司
MIDI Aluminium Fabricator Ltd.

工程號	J-852	地盤	亞皆老街/攔河



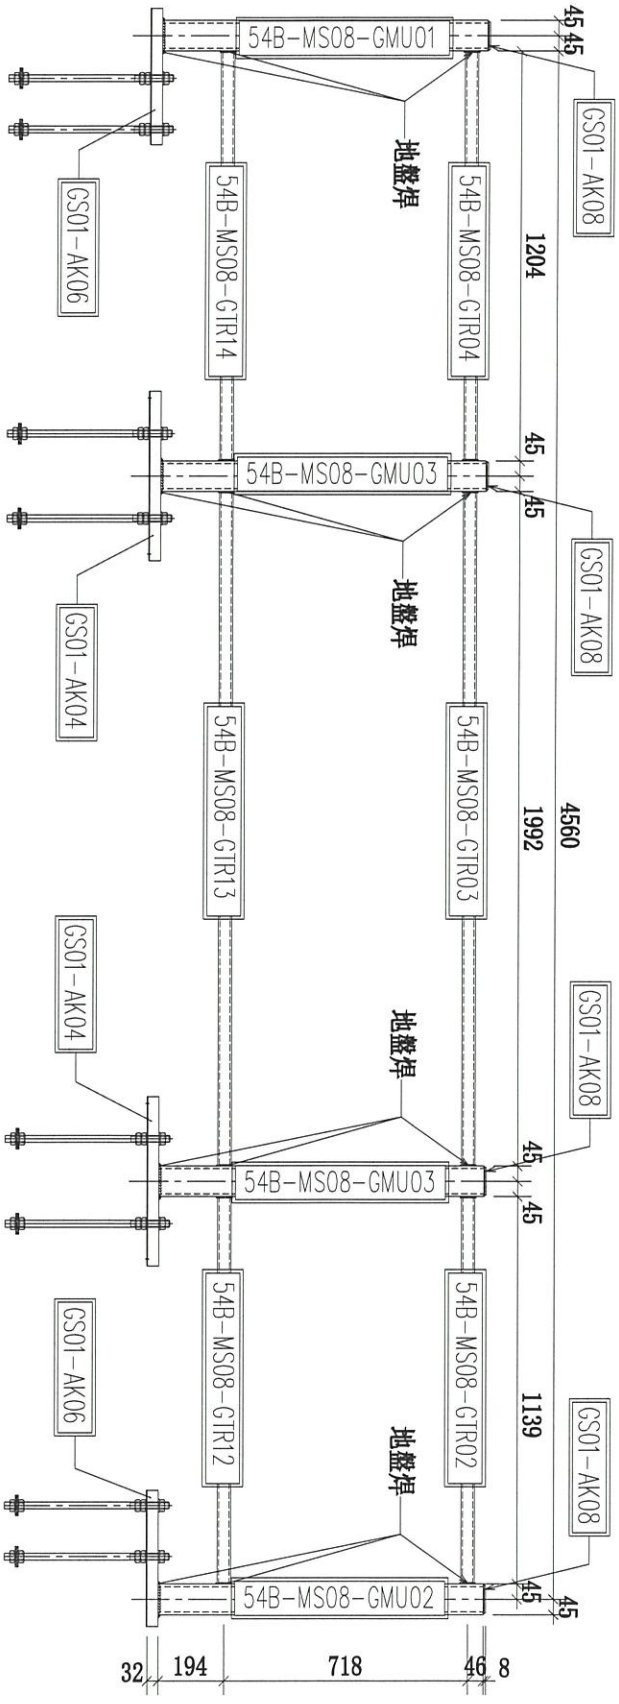


序號	物料編號	數量	使用位置	樓層
01	54B-MS08-Z07	1	SD-GB-5004B	T1/(1F)
02				
03				

名稱	攔河鋼架組裝圖	制圖	CJM	2020.12.15	修改			
材料	90x90x8鋼通(80x40)鋼通	復核	SHUI	2020.12.25	日期			
顏色		批準			圖號	54B-MS08-Z07		

美特鋁質 有限公司
MIDI Aluminium Fabricator Ltd.

工程號	J-852	地盤	亞皆老街／欄河

序號	物料編號	數量	使用位置	樓層
01	54A-MS08-GMU01	4	54A-MS08-Z01/Z01R/Z02/Z03	T3/(1F)
02	54-MS08-GMU01	4	54-MS08-Z01/Z01R/Z04/Z05	T2/(1F)
03	54B-MS08-GMU01	4	54B-MS08-Z01/Z01R/Z06/Z07	T1/(1F)

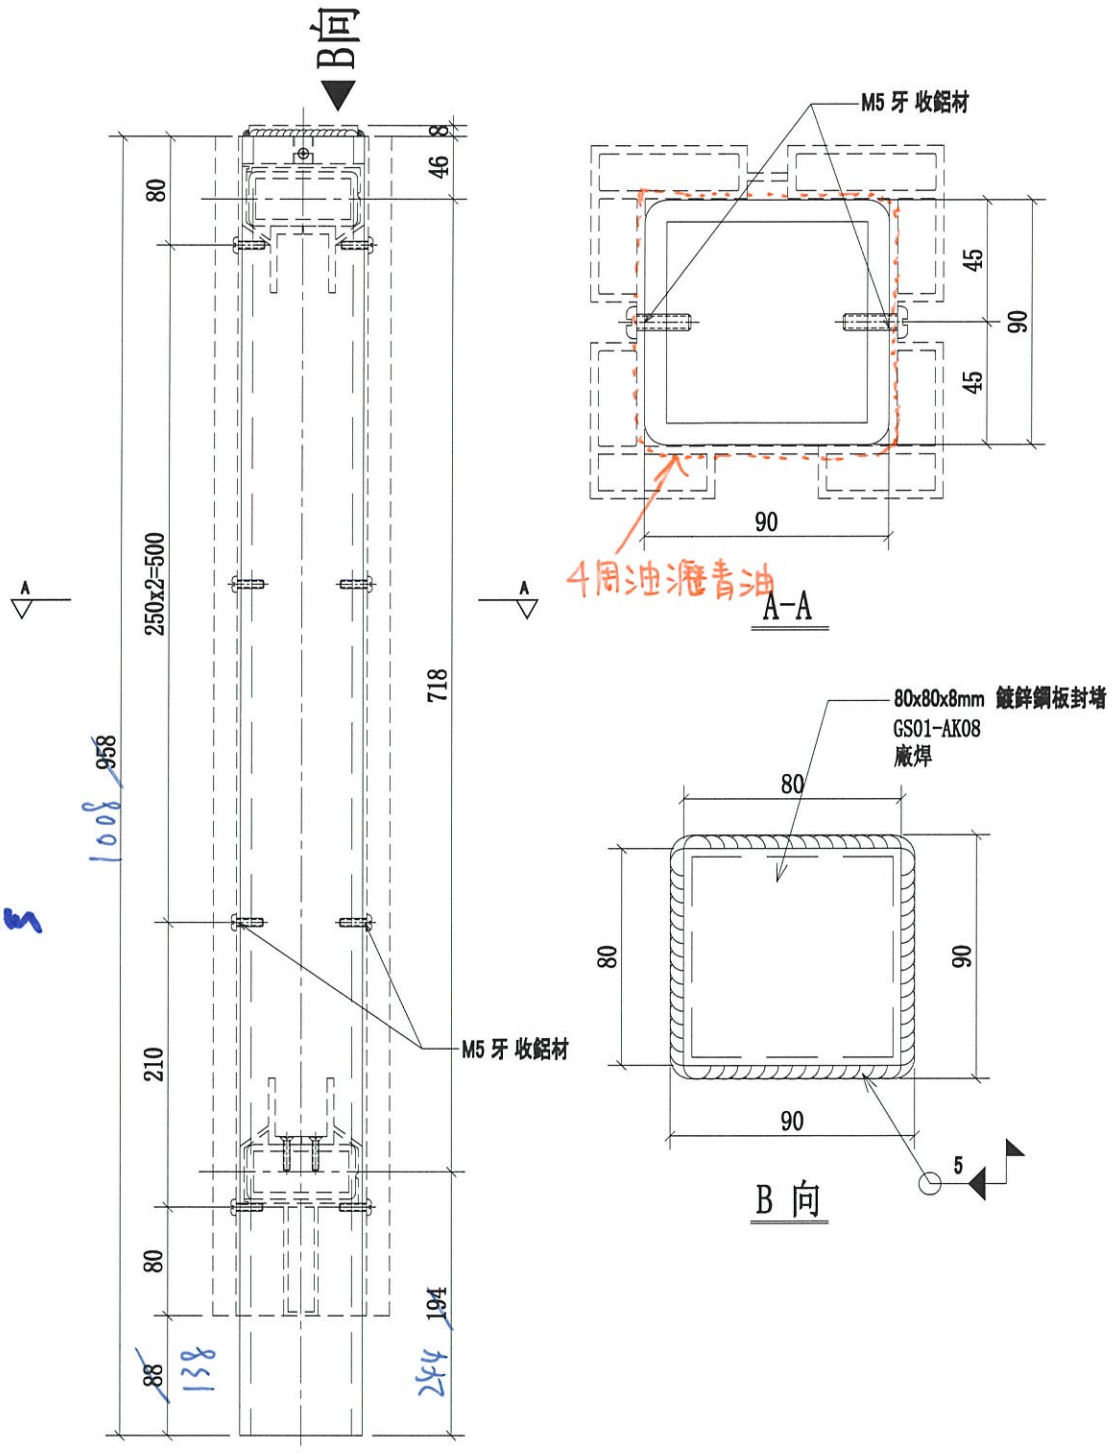


預長 10mm

名稱	欄河鋼格柵邊立柱	制圖	CJM	2020.12.15	修改	A		
材料	80x~~40~~x5mm 鍍鋅鋼通(材質:SJ275)	復核	SHUI	2020.12.25	日期	2021.01.28		
顏色	90x90x8mm 熱浸鋅	批準			圖號	54A,54,54B-MS08-GMU01		

美特鋁質 有限公司
MIDI Aluminium Fabricator Ltd.

工程號	J-852	地盤	亞皆老街/攔河

序號	物料編號	數量	使用位置	樓層
01	54A-MS08-GMU02	2	54A-MS08-Z01/Z01R/Z02/Z03	T3/(1F)
02	54-MS08-GMU02	2	54-MS08-Z01/Z01R/Z04/Z05	T2/(1F)
03	54B-MS08-GMU02	2	54B-MS08-Z01/Z01R/Z06/Z07	T1/(1F)

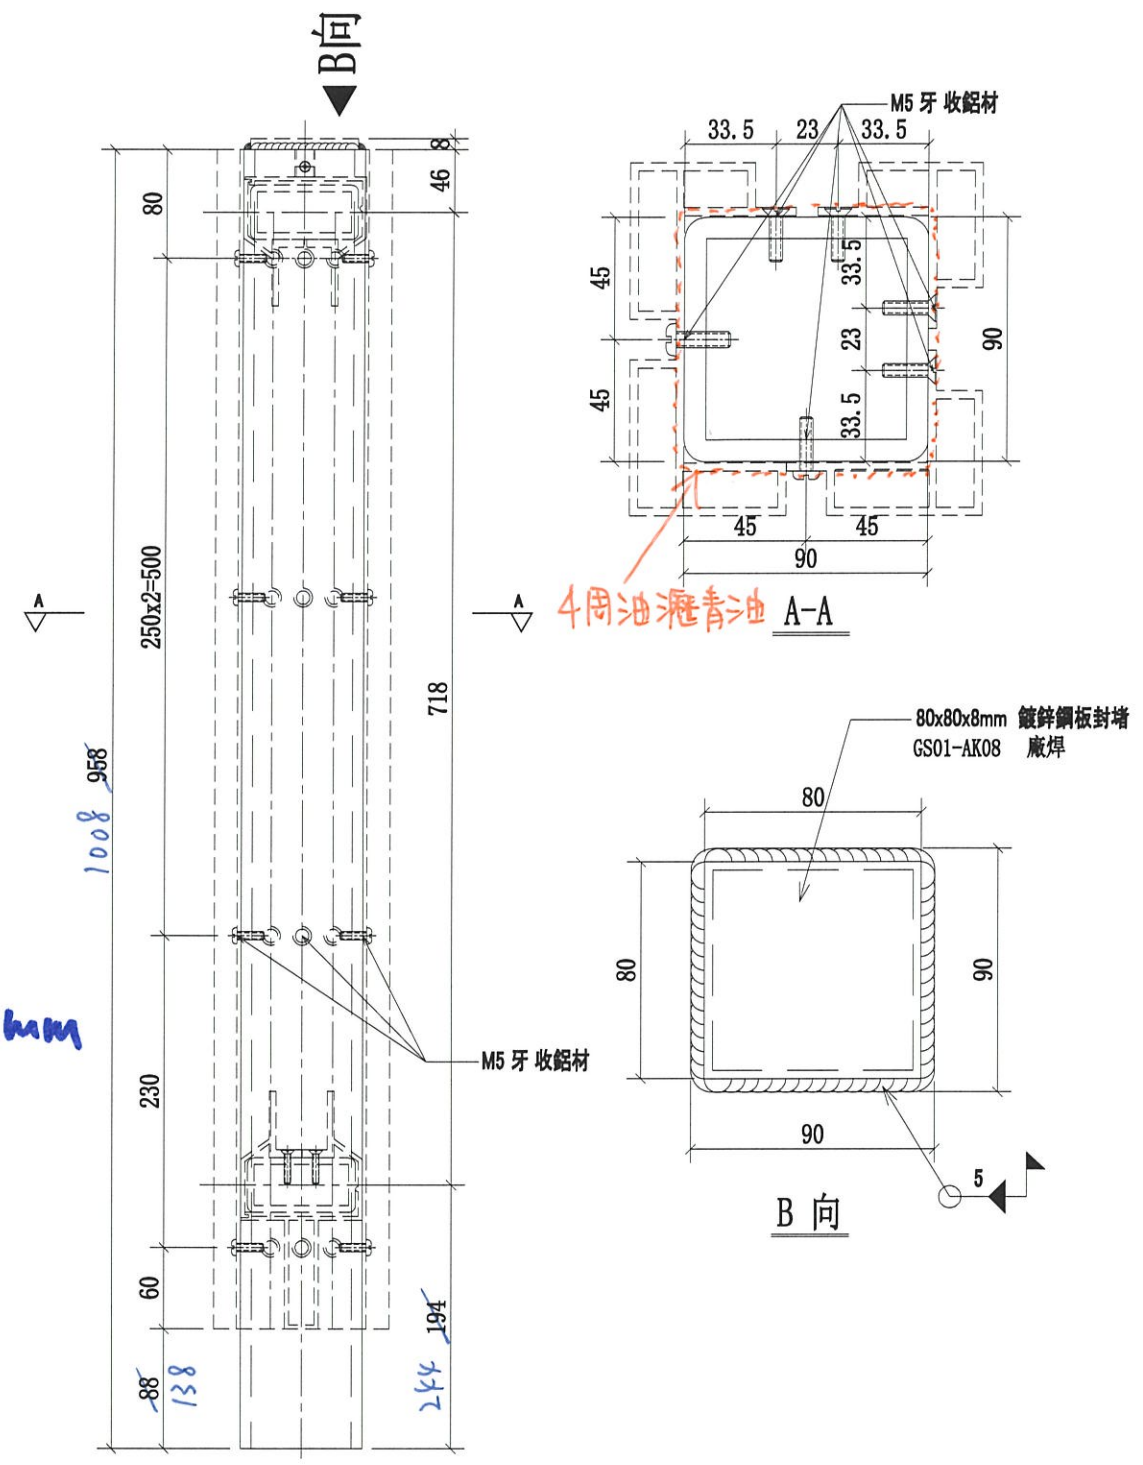


預長50mm

名稱	攔河鋼格柵轉角立柱	制圖	CJM	2020.12.15	修改	A		
材料	80x~~40~~x5mm 鍍鋅鋼通(材質:SJ275)	復核	SHUI	2020.12.25	日期	2021.01.28		
顏色	90x90x 8mm 熱浸鋅	批準			圖號	54A; 54; 54B-MS08-GMU02		

美特鋁質 有限公司
MIDI Aluminium Fabricator Ltd.

工程號	J-852	地盤	亞皆老街/攔河


序號	物料編號	數量	使用位置	樓層
01	54A-MS08-GMU03	4	54A-MS08-Z01/Z01R/Z02/Z03	T3/(1F)
02	54-MS08-GMU03	4	54-MS08-Z01/Z01R/Z04/Z05	T2/(1F)
03	54B-MS08-GMU03	4	54B-MS08-Z01/Z01R/Z06/Z07	T1/(1F)

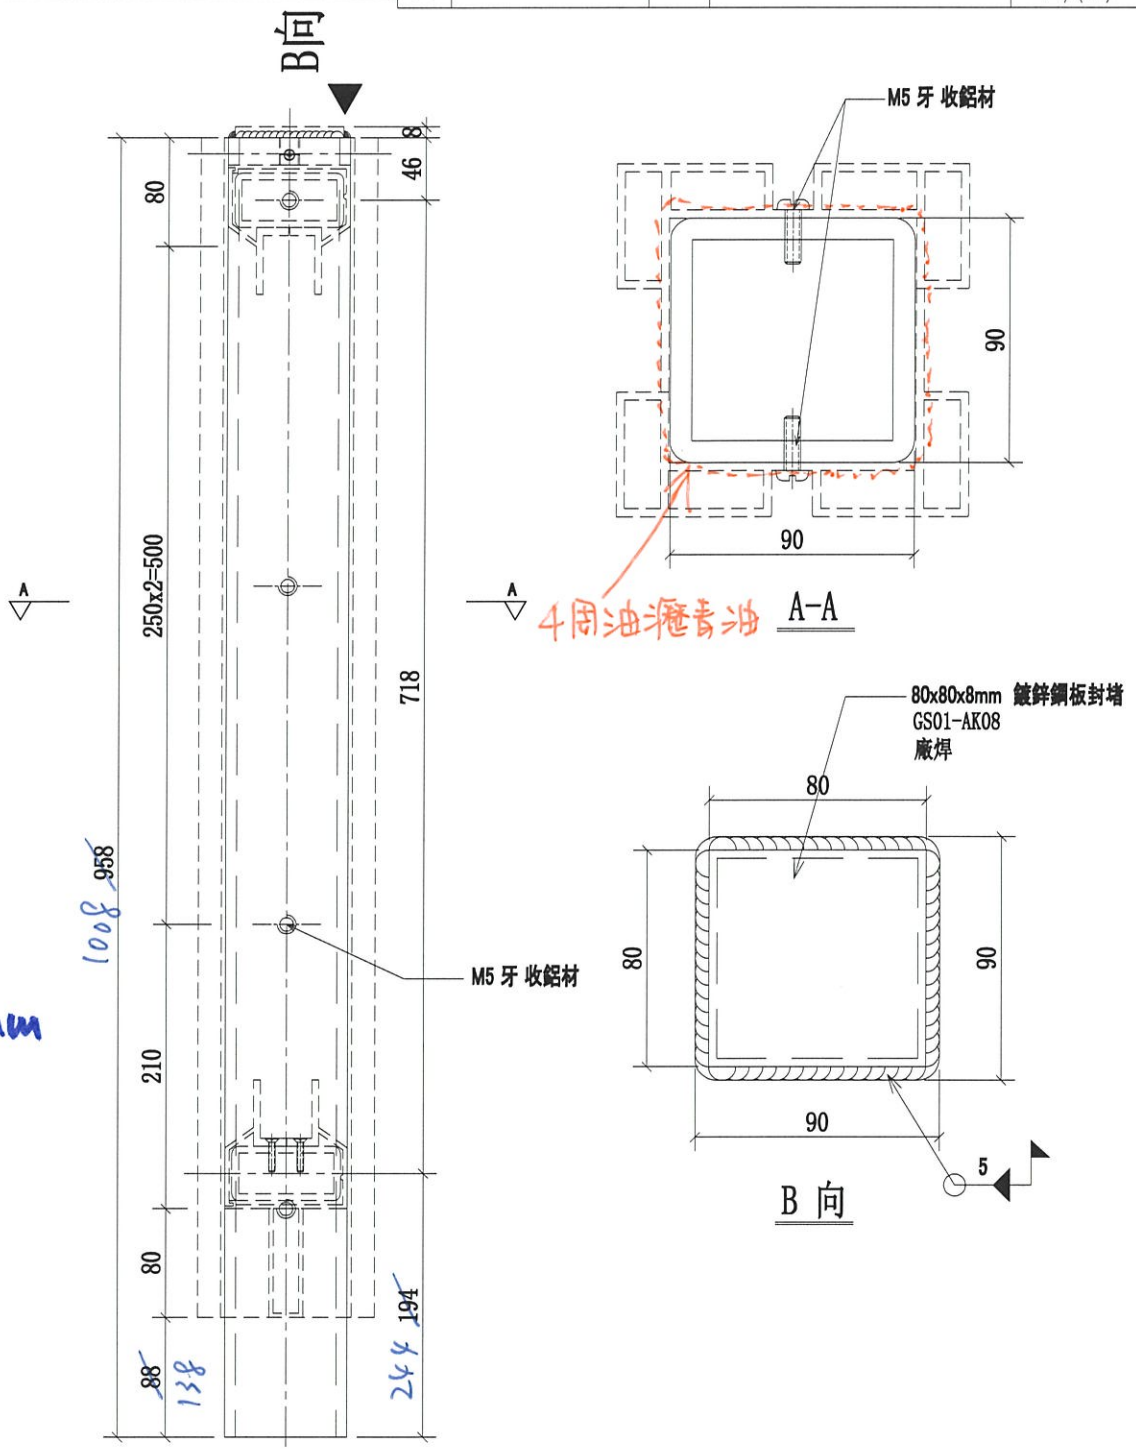


名稱	攔河鋼架中間立柱	制圖	CJM	2020.12.15	修改	A		
材料	90x90x8mm 鍍鋅鋼通(材質:SJ275)	復核	SHUI	2020.12.25	日期	2021.01.28		
顏色	熱浸鋅	批準			圖號	54A;54;54B-MS08-GMU03		

美特鋁質 有限公司
MIDI Aluminium Fabricator Ltd.

工程號	J-852	地盤	亞皆老街／攔河

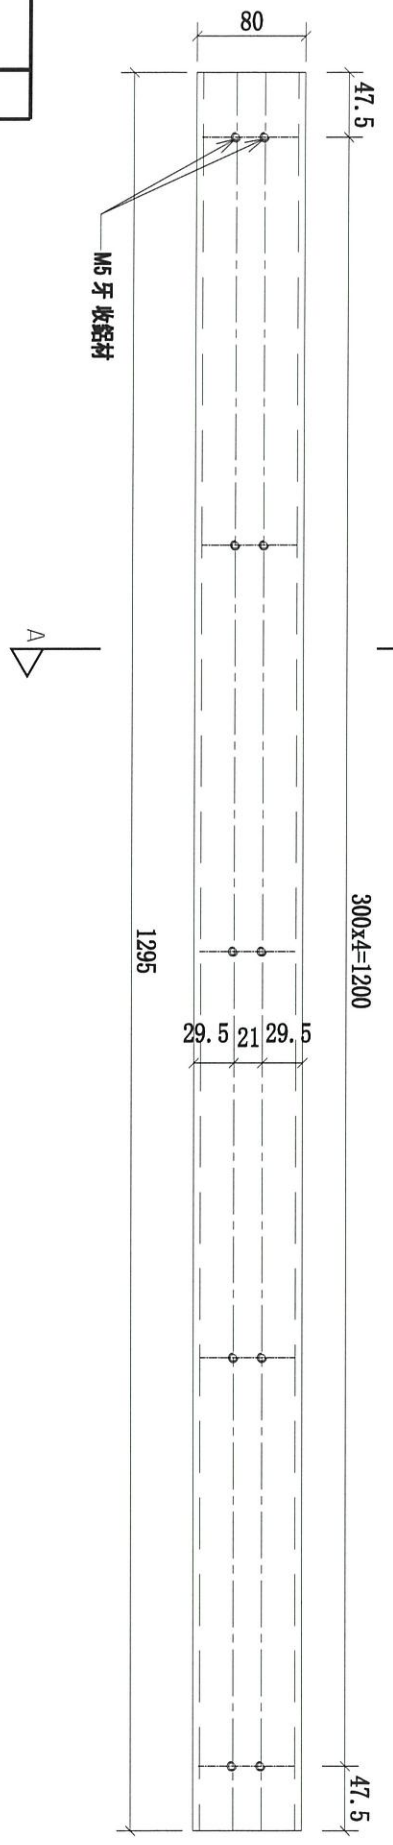

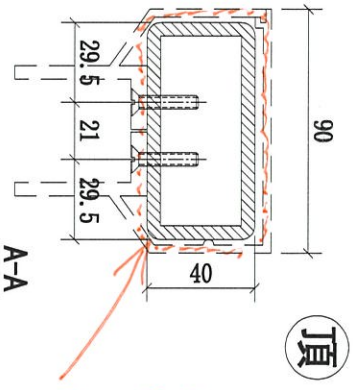

頂



序號	物料編號	數量	使用位置	樓層
01	54A-MS08-GTR01	2	54A-MS08-Z01/Z01R	T3/(1F)
02	54-MS08-GTR01	2	54-MS08-Z01/Z01R	T2/(1F)
03	54B-MS08-GTR01	2	54B-MS08-Z01/Z01R	T1/(1F)


名稱	攔河鋼架橫梁	制圖	CJM	2020.12.15	修改	A		
材料	80x40x5mm 鍍鋅鋼通(材質:SJ275)	復核	SHUI	2020.12.25	日期	2021.01.28		
顏色	熱浸鋅	批准			圖號	54A;54;54B-MS08-GTR01		

美特鋁質 有限公司
MIDI Aluminium Fabricator Ltd.

工程號	J-852	地盤	亞皆老街／攔河

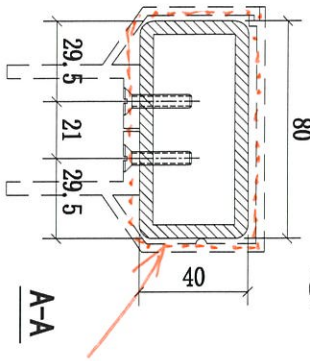

4周油漆青油

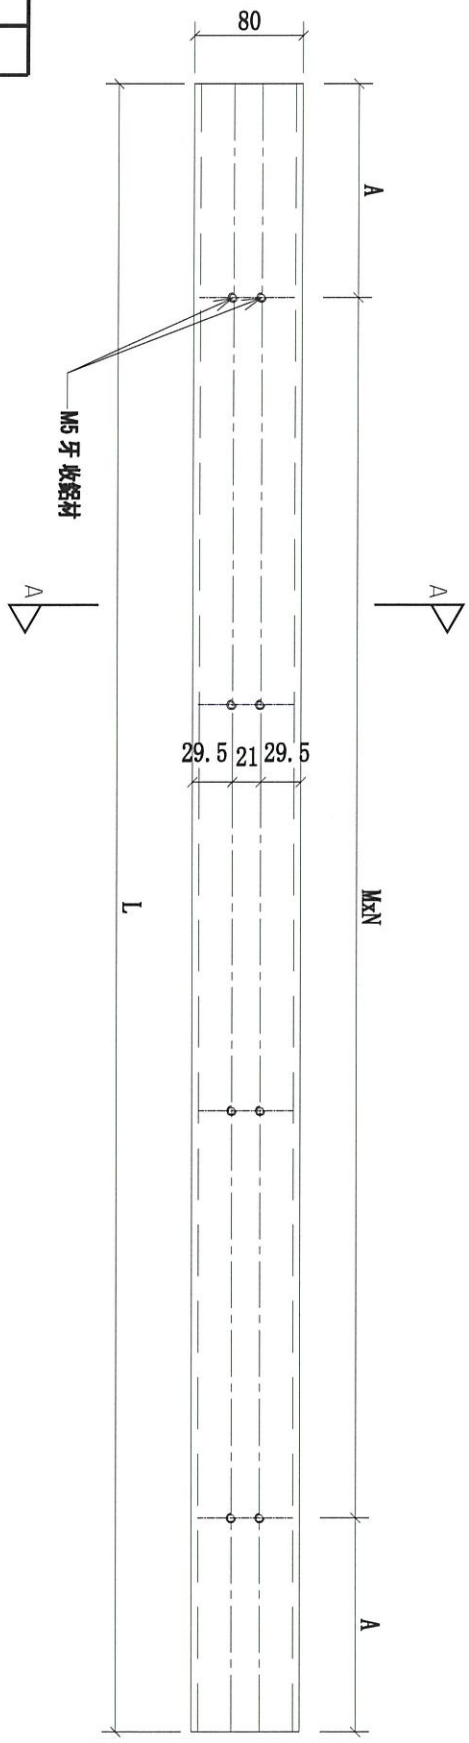


序號	物料編號	數量	L	A	MxN	使用位置	樓層
01	54A-MS08-GTR02	1	1139	119.5	300x3	54A-MS08-Z02	T3/(1F)
02	54B-MS08-GTR02	1	1139	119.5	300x3	54B-MS08-Z07	T1/(1F)
03	54A-MS08-GTR03	1	1992	96	300x6	54A-MS08-Z02	T3/(1F)
04	54B-MS08-GTR03	1	1992	96	300x6	54B-MS08-Z07	T1/(1F)
05	54A-MS08-GTR04	1	1204	152	300x3	54A-MS08-Z02	T3/(1F)
06	54B-MS08-GTR04	1	1204	152	300x3	54B-MS08-Z07	T1/(1F)
07	54A-MS08-GTR05	1	1316.5	58.25	300x4	54A-MS08-Z03	T3/(1F)
08	54B-MS08-GTR05	1	1316.5	58.25	300x4	54B-MS08-Z06	T1/(1F)
09	54A-MS08-GTR06	1	2192	46	300x7	54A-MS08-Z03	T3/(1F)
10	54B-MS08-GTR06	1	2192	46	300x7	54B-MS08-Z06	T1/(1F)
11	54A-MS08-GTR07	1	1251.5	175.75	300x3	54A-MS08-Z03	T3/(1F)
12	54B-MS08-GTR07	1	1251.5	175.75	300x3	54B-MS08-Z06	T1/(1F)

名稱	攔河鋼架橫梁	制圖	CJM	2020.12.15	修改	A		
材料	80x40x5mm 鍍鋅鋼通(材質:SJ275)	復核	SHUI	2020.12.25	日期	2021.01.28		
顏色	熱浸鋅	批准			圖號	54A;54B-MS08-GTR02		


美特鋁質 有限公司
MIDI Aluminium Fabricator Ltd.

工程號	J-852	地盤	亞皆老街/欄河

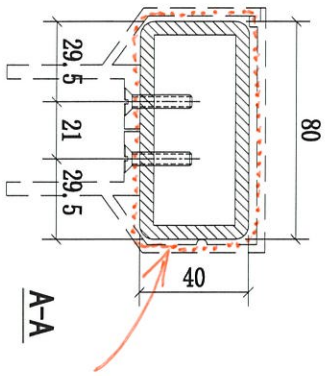

頂


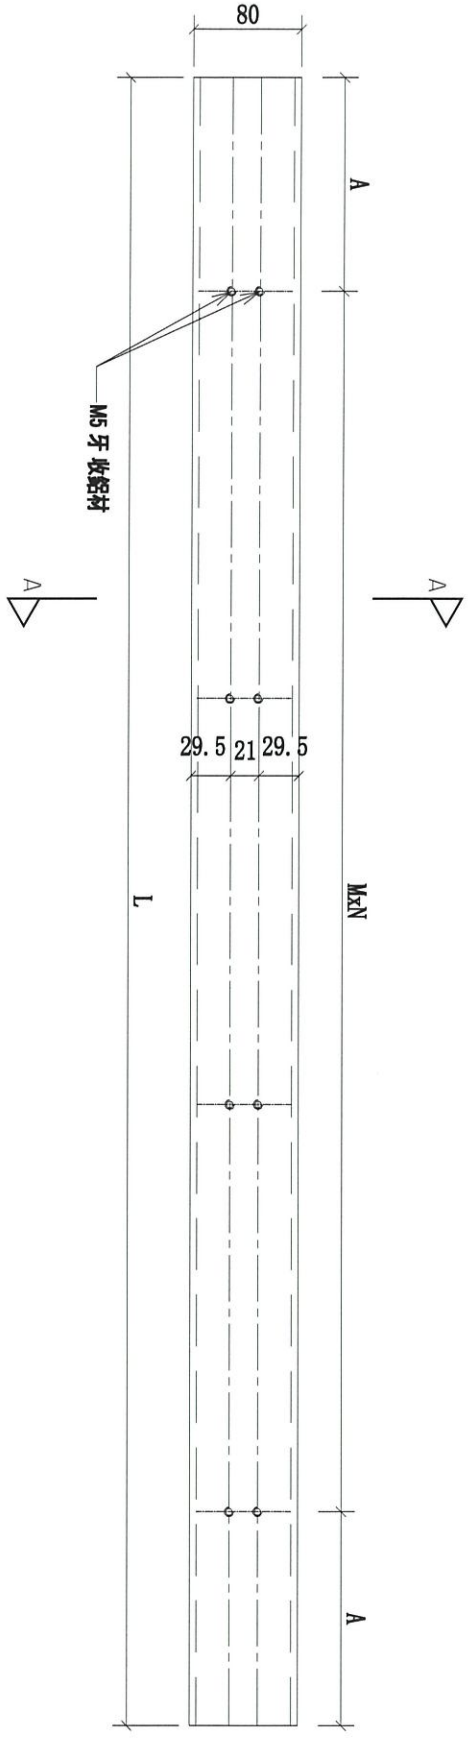


序號	物料編號	數量	L	A	MxN	使用位置	樓層
01	54-MS08-GTR08	2	1214	157	300x3	54-MS08-Z04/Z05	T2/(3F~6F)
02	54-MS08-GTR09	2	1942	71	300x6	54-MS08-Z04/Z05	T2/(3F~6F)
03	54-MS08-GTR10	2	1179	139.5	300x3	54-MS08-Z04/Z05	T2/(3F~6F)

名稱	欄河鋼架橫梁	制圖	CJM	2020.12.15	修改	A		
材料	80x40x5mm 鍍鋅鋼通(材質:SJ275)	復核	SHUI	2020.12.25	日期	2021.01.28		
顏色	熱浸鋅	批準			圖號	54-MS08-GTR03		

美特鋁質 有限公司
MIDI Aluminium Fabricator Ltd.

工程號	J-852	地盤	亞皆老街/欄河

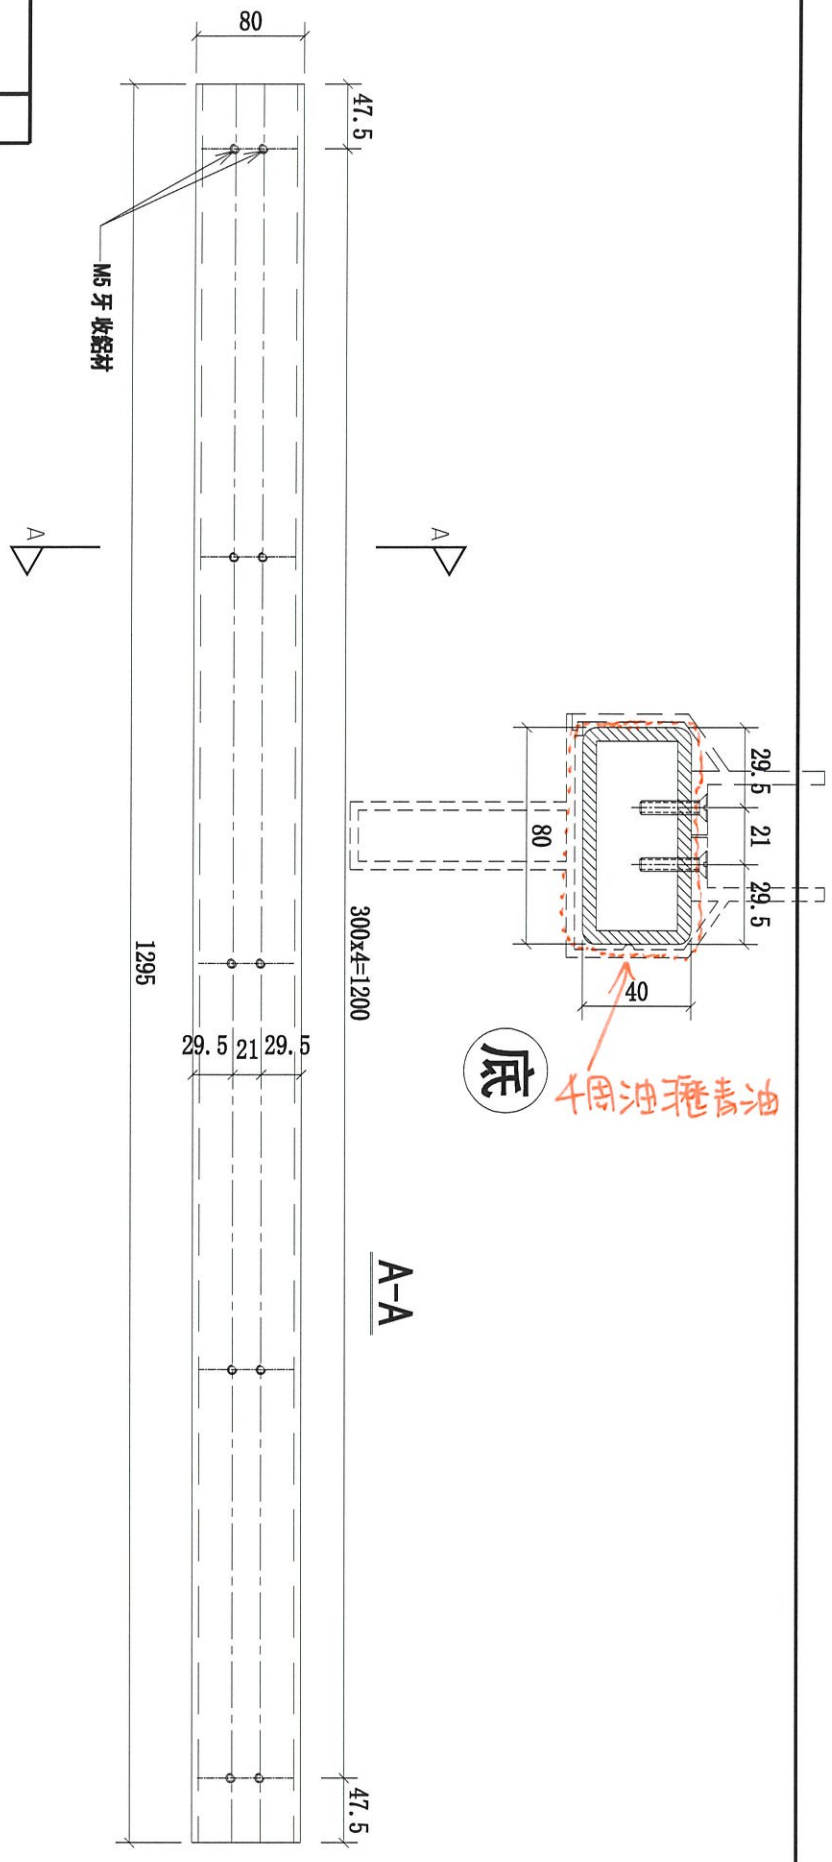



序號	物料編號	數量	使用位置	樓層
01	54A-MS08-GTR11	2	54A-MS08-Z01/Z01R	T3/(1F)
02	54-MS08-GTR11	2	54-MS08-Z01/Z01R	T2/(1F)
03	54B-MS08-GTR11	2	54B-MS08-Z01/Z01R	T1/(1F)

名稱	攔河鋼架橫梁	制圖	CJM	2020.12.15	修改	A		
材料	80x40x5mm 鍍鋅鋼通(材質:SJ275)	復核	SHUI	2020.12.25	日期	2021.01.28		
顏色	磨沙鋅	批准			圖號	54A;54;54B-MS08-GTR04		

美特鋁質 有限公司
MIDI Aluminium Fabricator Ltd.

工程號	J-852	地盤	亞皆老街／攔河

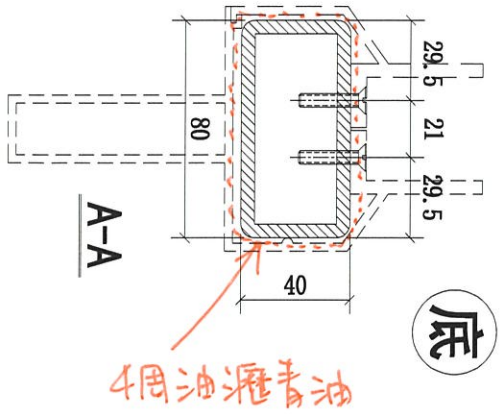

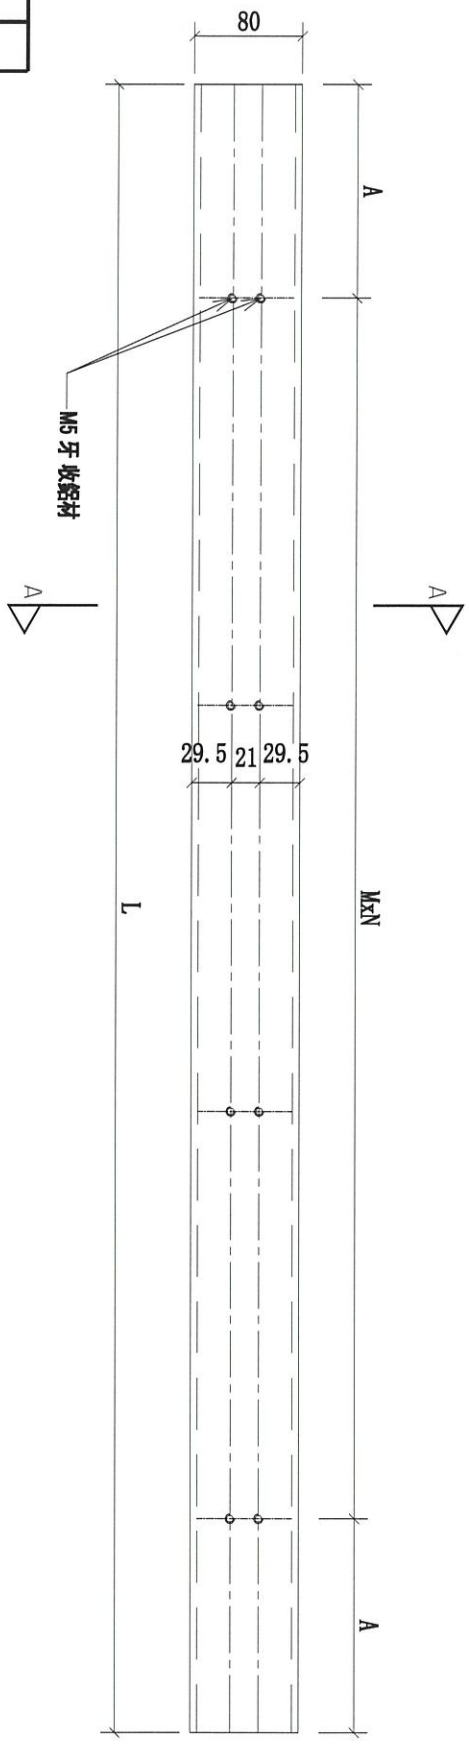



序號	物料編號	數量	L	A	MxN	使用位置	樓層
01	54A-MS08-GTR12	1	1139	119.5	300x3	54A-MS08-Z02	T3/(1F)
02	54B-MS08-GTR12	1	1139	119.5	300x3	54B-MS08-Z07	T1/(1F)
03	54A-MS08-GTR13	1	1992	96	300x6	54A-MS08-Z02	T3/(1F)
04	54B-MS08-GTR13	1	1992	96	300x6	54B-MS08-Z07	T1/(1F)
05	54A-MS08-GTR14	1	1204	152	300x3	54A-MS08-Z02	T3/(1F)
06	54B-MS08-GTR14	1	1204	152	300x3	54B-MS08-Z07	T1/(1F)
07	54A-MS08-GTR15	1	1316.5	58.25	300x4	54A-MS08-Z03	T3/(1F)
08	54B-MS08-GTR15	1	1316.5	58.25	300x4	54B-MS08-Z06	T1/(1F)
09	54A-MS08-GTR16	1	2192	46	300x7	54A-MS08-Z03	T3/(1F)
10	54B-MS08-GTR16	1	2192	46	300x7	54B-MS08-Z06	T1/(1F)
11	54A-MS08-GTR17	1	1251.5	175.75	300x3	54A-MS08-Z03	T3/(1F)
12	54B-MS08-GTR17	1	1251.5	175.75	300x3	54B-MS08-Z06	T1/(1F)

名稱	攔河鋼架橫梁	制圖	CJM	2020.12.15	修改	A		
材料	80x40x5mm 鍍鋅鋼通(材質:SJ275)	復核	SHUI	2020.12.25	日期	2021.01.28		
顏色	熱浸鋅	批准			圖號	54A;54B-MS08-GTR05		

美特鋁質 有限公司
MIDI Aluminium Fabricator Ltd.

工程號	J-852	地盤	亞皆老街/欄河

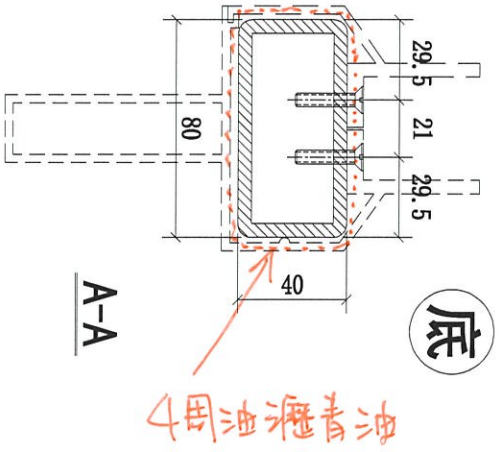

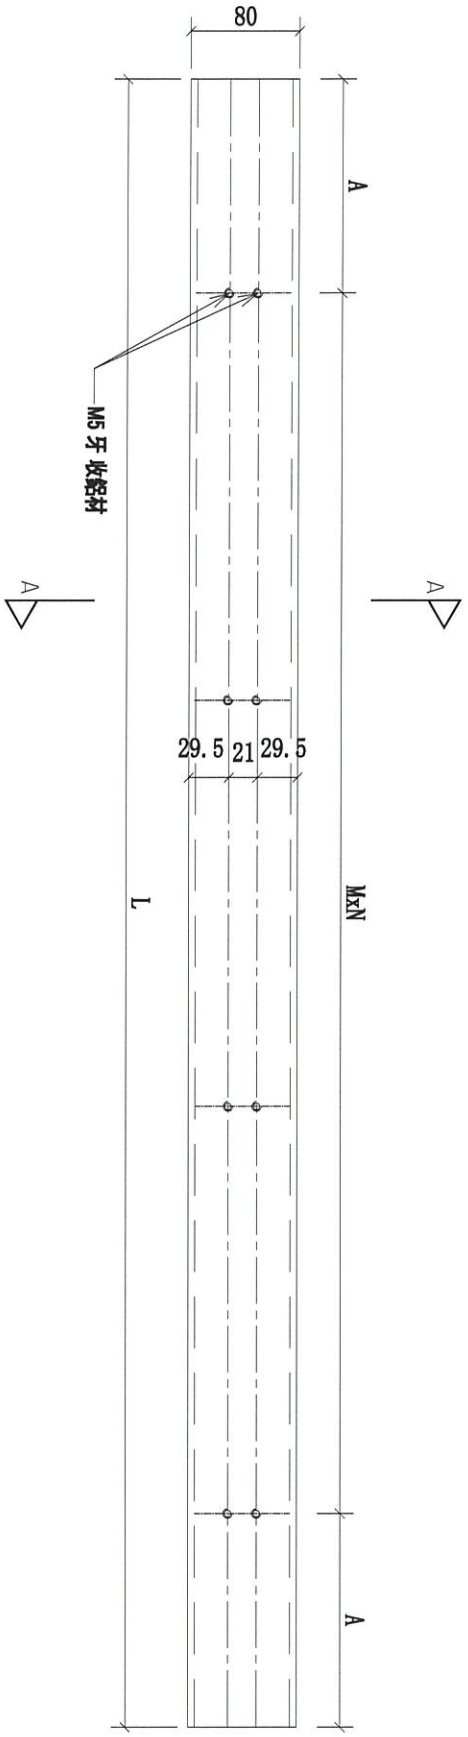


序號	物料編號	數量	L	A	MxN	使用位置	樓層
01	54-MS08-GTR18	2	1214	157	300x3	54-MS08-Z04/Z05	T2/(3F~6F)
02	54-MS08-GTR19	2	1942	71	300x6	54-MS08-Z04/Z05	T2/(3F~6F)
03	54-MS08-GTR20	2	1179	139.5	300x3	54-MS08-Z04/Z05	T2/(3F~6F)

名稱	欄河鋼架橫梁	制圖	CJM	2020.12.15	修改	A		
材料	80x40x5mm 鍍鋅鋼通(材質:SJ275)	復核	SHUI	2020.12.25	日期	2021.01.28		
顏色	熱浸鋅	批準			圖號	54-MS08-GTR06		

美特鋁質 有限公司
MIDI Aluminium Fabricator Ltd.

工程號	J-852	地盤	亞皆老街/欄河

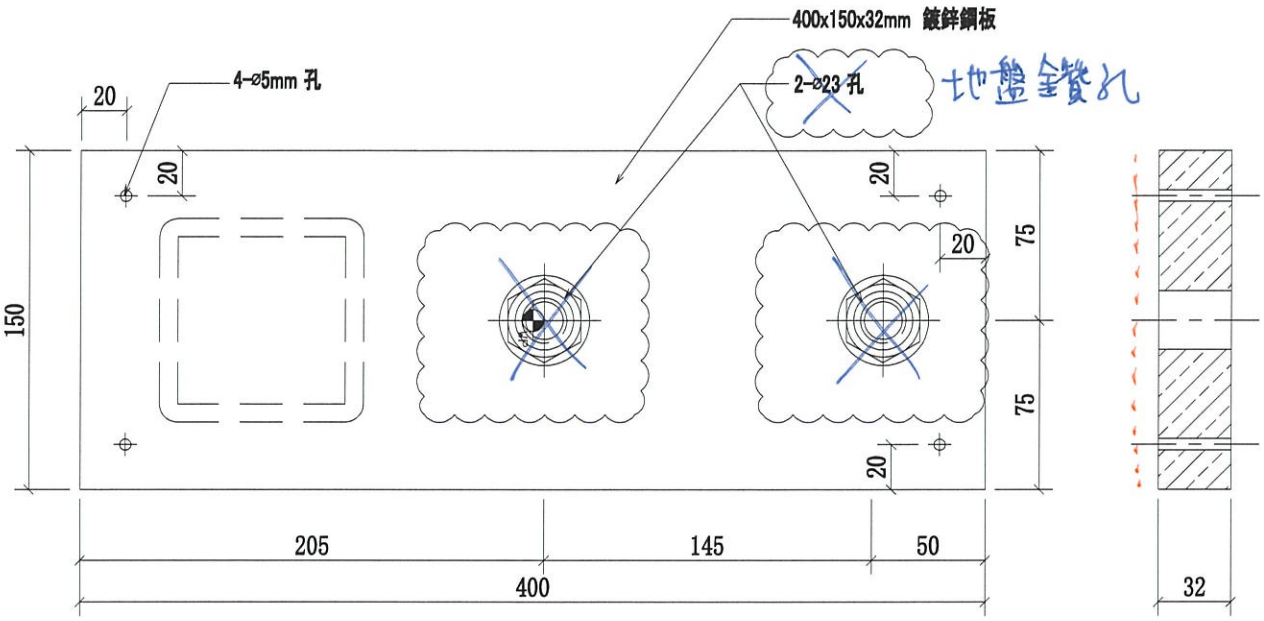


一面油避青油

序號	物料編號	數量	使用位置	樓層
01	GS01-AK03	4	SD-GB-5004A	T3/(1F)
02	GS01-AK03	4	SD-GB-5004	T2/(1F)
03	GS01-AK03	4	SD-GB-5004B	T1/(1F)

名稱	欄河鋼架鍍鋅鋼板	制圖	CJM	2020.12.15	修改	A		
材料	32mm 鍍鋅鋼板(材質:Gr355)	復核	SHUI	2020.12.25	日期	2021.01.28		
顏色	熱浸鋅	批準			圖號	GS01-AK03		

美特鋁質 有限公司
MIDI Aluminium Fabricator Ltd.

工程號	J-852	地盤	亞皆老街／攔河

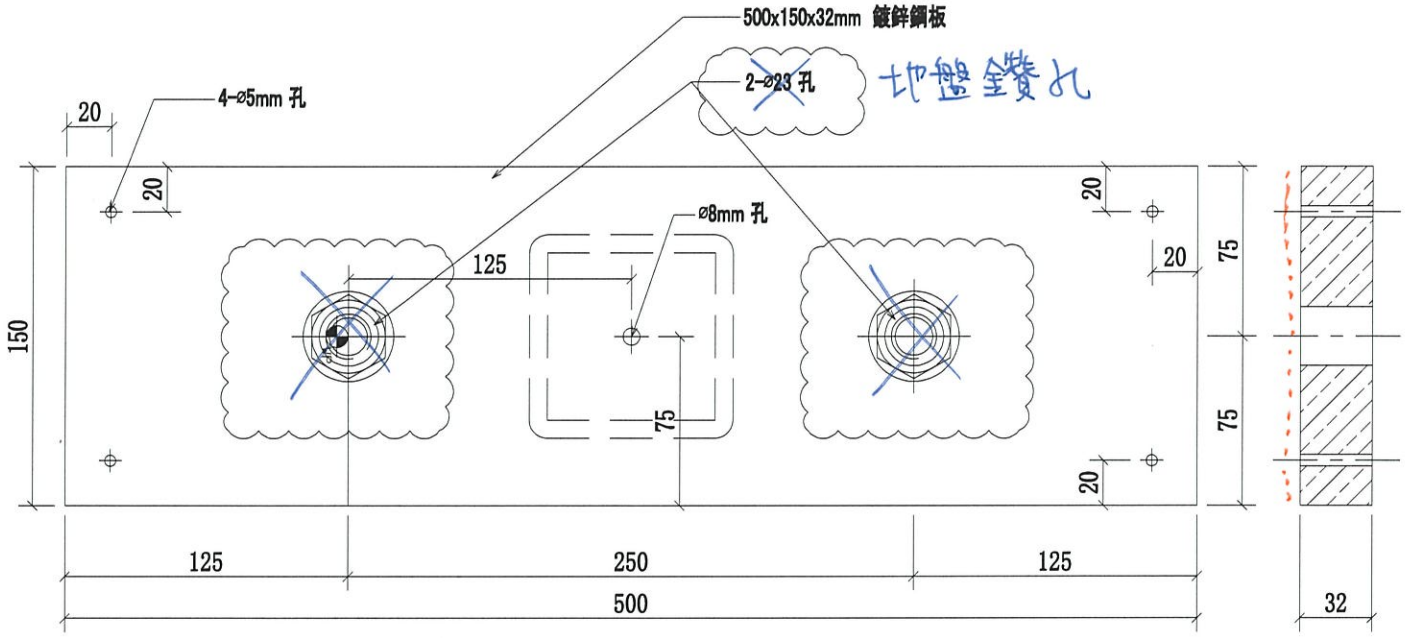


一面油漆青油

序號	物料編號	數量	使用位置	樓層
01	GS01-AK03	4	SD-GB-5004A	T3/(1F)
02	GS01-AK03	4	SD-GB-5004	T2/(1F)
03	GS01-AK03	4	SD-GB-5004B	T1/(1F)

名稱	攔河鋼架鍍鋅鋼板	制圖	CJM	2020.12.15	修改	A		
材料	32mm 鍍鋅鋼板(材質:Gr355)	復核	SHUI	2020.12.25	日期	2021.01.28		
顏色	熱浸鋅	批準			圖號	GS01-AK04		

美特鋁質 有限公司
MIDI Aluminium Fabricator Ltd.

工程號	J-852	地盤	亞皆老街/攔河

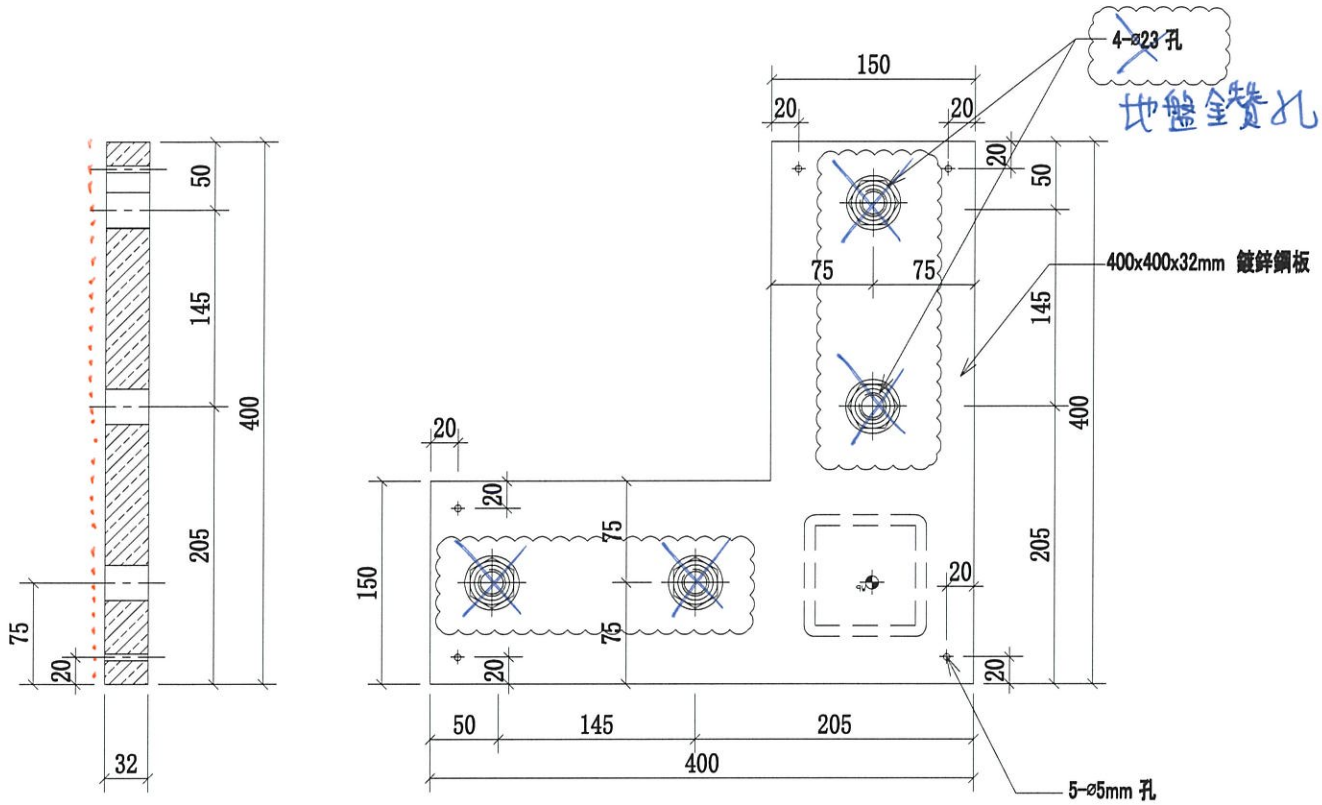


一面油漆青油

序號	物料編號	數量	使用位置	樓層
01	GS01-AK06	2	5004A	T3/(1F)
02	GS01-AK06	2	5004	T2/(1F)
03	GS01-AK06	2	5004B	T1/(1F)

名稱	攔河鋼架鍍鋅鋼板		制圖	CJM	2020.12.15	修改	A		
材料	32mm 鍍鋅鋼板 (材質:Gr355)		復核	SHUI	2020.12.25	日期	2021.01.28		
顏色	熱浸鋅		批準			圖號	GS01-AK06		

美特鋁質 有限公司
MIDI Aluminium Fabricator Ltd.

工程號	J-852	地盤	亞皆老街/攔河

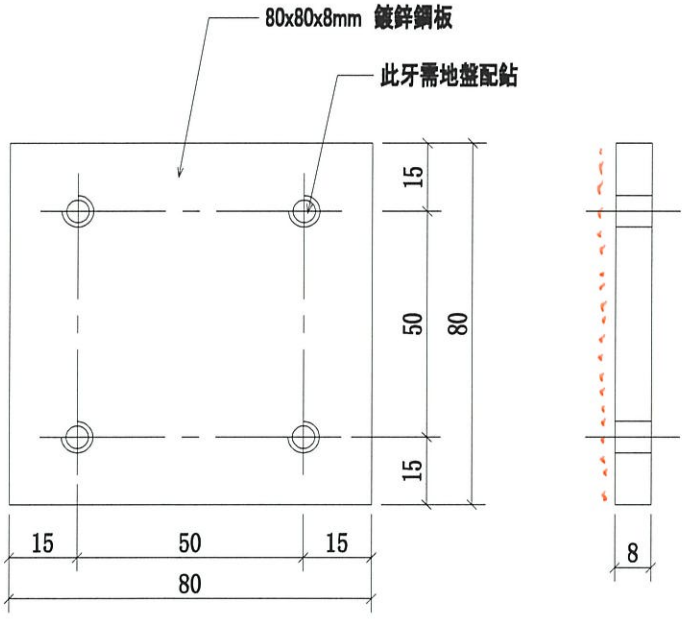

一面油漆青油

序號	物料編號	數量	使用位置	樓層
01	GS01-AK08	10	5004A	T3/(1F)
02	GS01-AK08	10	5004	T2/(1F)
03	GS01-AK08	10	5004B	T1/(1F)

名稱	攔河鋼架封堵鋼板	制圖	CJM	2020.12.15	修改	A		
材料	8mm 鍍鋅鋼板(材質:SJ275)	復核	SHUI	2020.12.25	日期	2021.01.28		
顏色	熱浸鋅	批準			圖號	GS01-AK08		

美特鋁質有限公司
MIDI Aluminium Fabricator Ltd.

QF005/8

圖則登記表
DRAWING REGISTER

			接收日期 Receiving Date (適用於客戶圖則)									
工程名稱 Project Title:	亞皆老街	年										
5005A, 5005, 5005B鋼企料鋼橫樑及鋼碼項目(大貨去除3，5，6		月										
工程編號 Project No:	J-852 (攔河)	日										
分發予 Distributed To			發出日期 Issued Date									
		年	20	21	21							
2,2,1 24	1+B B/L	月	12	01	01							
		日	30	15	29							

圖則編號 Drg. No.	圖則名稱 Drawing Title		修訂編號 Revision No.									
5005A-GP	5005A攔河鋼架位置圖	1	-	-	-							
5005-GP	5005攔河鋼架位置圖	2	-	-	-							
5005B-GP	5005B攔河鋼架位置圖	3	-	-	-							
55A,55,55B-MS09-Z01	攔河鋼架組裝圖	4	-	-	-							
55A,55,55B-MS09-Z01R	攔河鋼架組裝圖	5	-	-	-							
55A-MS09-Z02	攔河鋼架組裝圖	6	-	-	-							
55A-MS09-Z03	攔河鋼架組裝圖	7	-	-	-							
55-MS09-Z04	攔河鋼架組裝圖	8	-	-	-							
55-MS09-Z05	攔河鋼架組裝圖	9	-	-	-							
55B-MS09-Z06	攔河鋼架組裝圖	10	-	-	-							
55B-MS09-Z07	攔河鋼架組裝圖	11	-	-	-							
55A,55,55B-MS09-GMU01	攔河鋼架邊立柱	12	-	-	A							
55A,55,55B-MS09-GMU02	攔河鋼架轉角立柱	13	-	-	A							
55A,55,55B-MS09-GMU03	攔河鋼架中間立柱	14	-	-	A							
55A,55,55B-MS09-GTR01	攔河鋼架橫梁	15	-	-	A							
55A,55B-MS09-GTR02	攔河鋼架橫梁	16	-	A	B							
55-MS09-GTR03	攔河鋼架橫梁	17	-	-	A							
55A,55,55B-MS09-GTR04	攔河鋼架橫梁	18	-	-	A							
55A,55B-MS09-GTR05	攔河鋼架橫梁	19	-	A	B							
55-MS09-GTR06	攔河鋼架橫梁	20	-	-	A							
GS01-AK03	攔河鋼架鍍鋅鋼板	21	-	-	A							
GS01-AK04	攔河鋼架鍍鋅鋼板	22	-	-	A							
GS01-AK06	攔河鋼架鍍鋅鋼板	23	-	-	A							
GS01-AK08	攔河鋼架鍍鋅槽鋼	24	-	-	A							


美特鋁質 有限公司
MIDI Aluminium Fabricator Ltd.

工程號	J-852	地盤	亞皆老街/攔河


發貨時：一個完整露臺的鋼件
鋁材，打包成一扎，同時出貨
到地盤。

鋼材位置圖

5005A=3 樘
2/F;20/F;21/F:
T3:AB

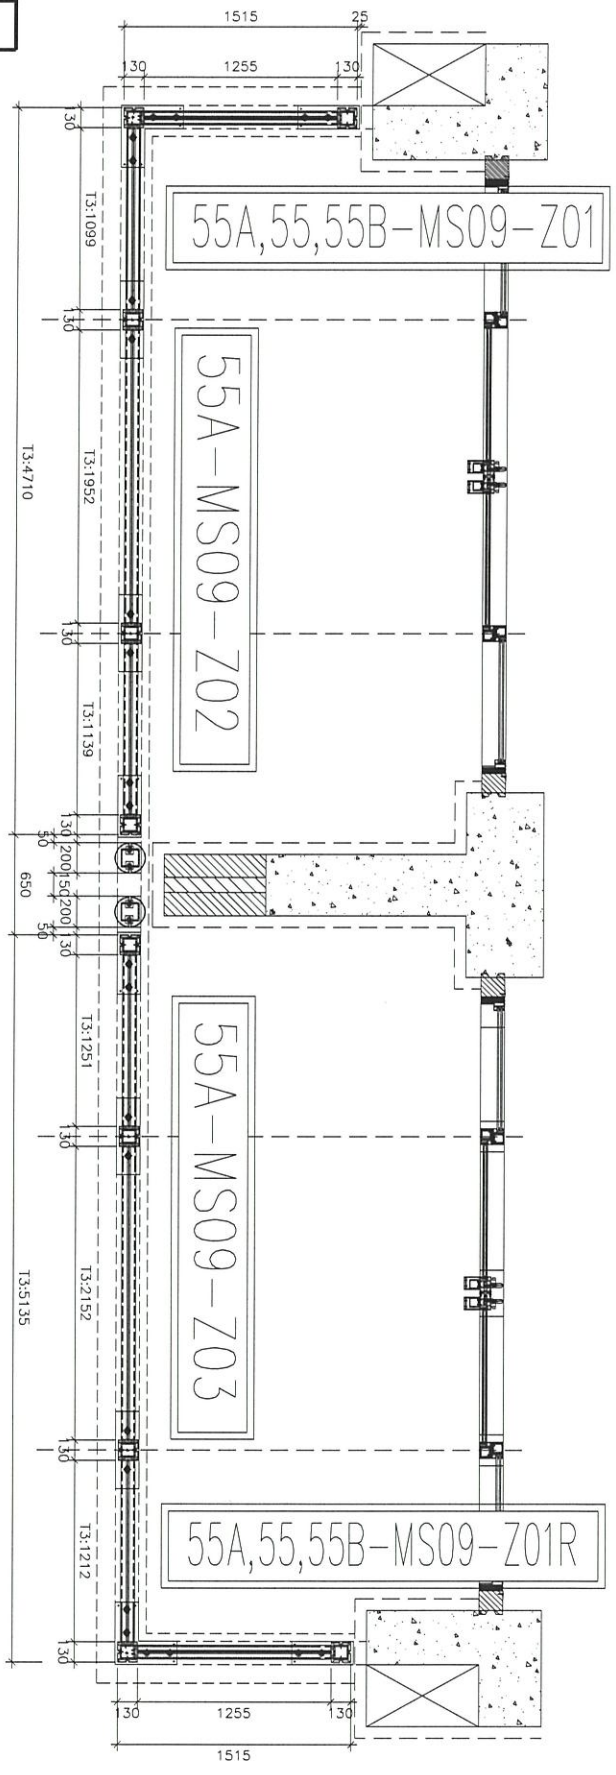

名稱	5005A 攔河鋼架位置圖	制圖	CJM	2020.12.15	修改			
材料	20x20(40x20)方鋼	復核	SHUI	2020.12.25	日期			
顏色		批準			圖號	5005A-GP		

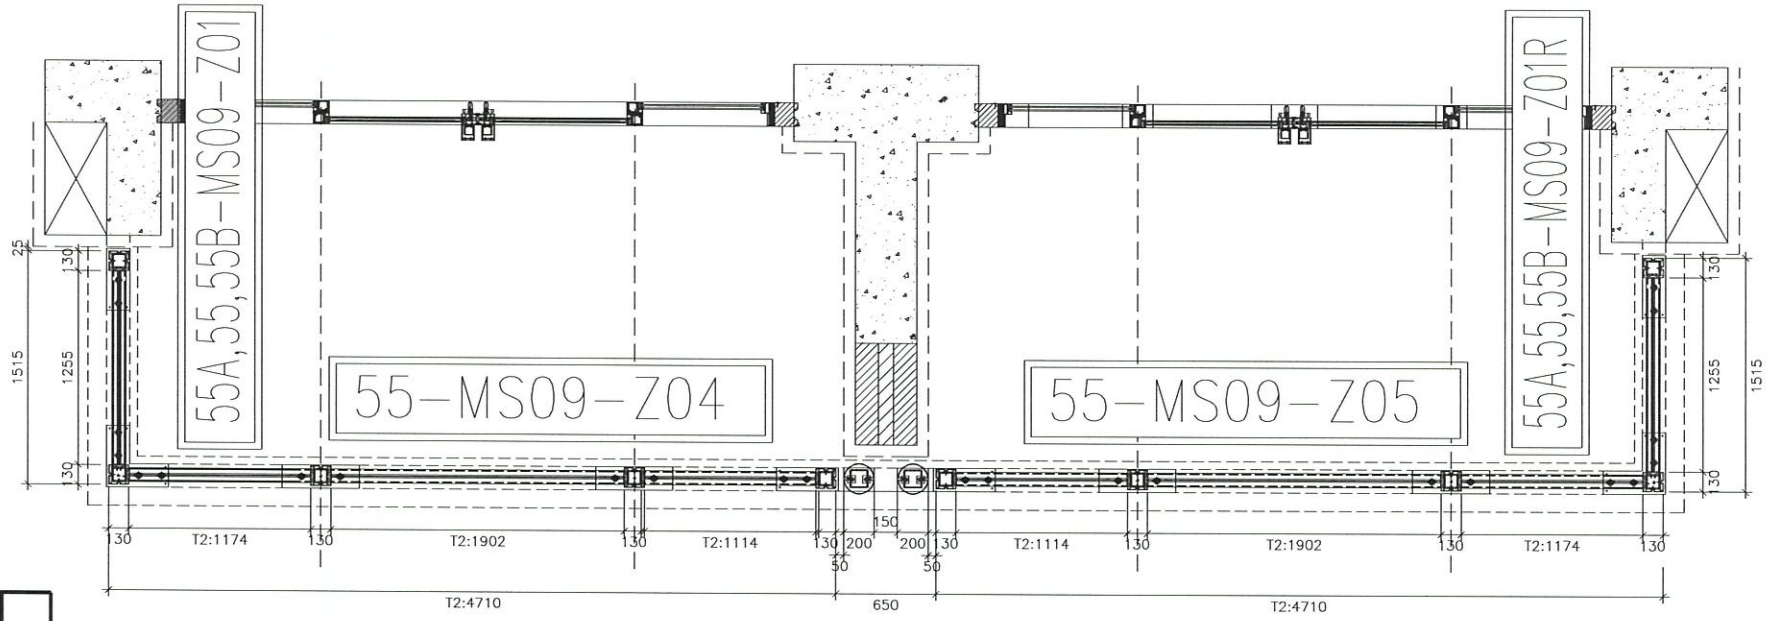

鋼材位置圖

發貨時：一個完整露臺的鋼件鋁材，打包成一扎，同時出貨到地盤。

5005=~~3~~ 4 樘

2/F;20/F;21/F;22/F:AB=4 樘

T2:AB=4 樘

美特鋁質 有限公司
MIDI Aluminium Fabricator Ltd.

工程號	J-852	地盤	亞皆老街/攔河

名稱	5005攔河鋼架位置圖	制圖	CJM	2020.12.15	修改	
材料	20x20(40x20)方鋼	復核	SHUI	2020.12.25	日期	
顏色		批準			圖號	5005-GP


美特鋁質 有限公司
MIDI Aluminium Fabricator Ltd.

工程號	J-852	地盤	亞皆老街/攔河

發貨時：一個完整露臺的鋼件
鋁材，打包成一扎，同時出貨
到地盤。

鋼材位置圖

5005B=3 樘
2/F;20/F;21/F:
T1:AB=3 樘

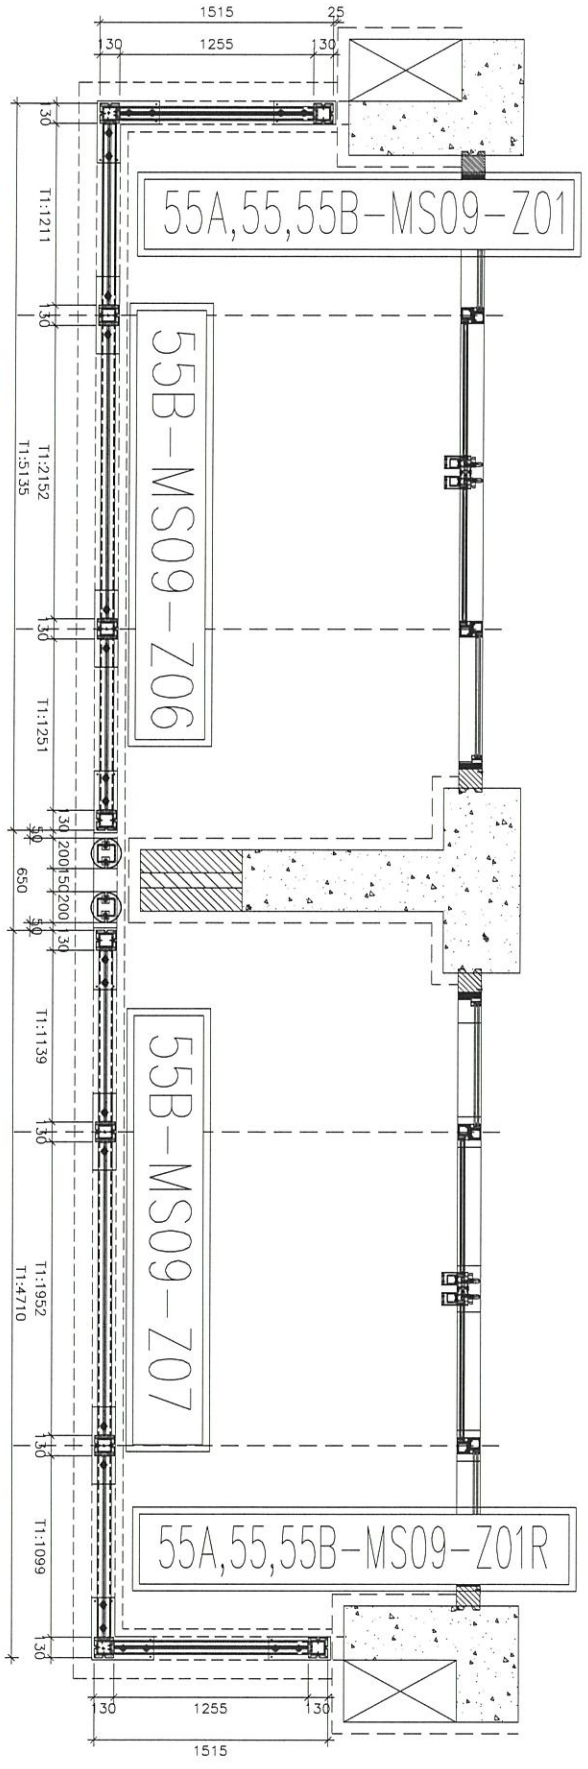


名稱	5005B 攔河鋼架位置圖	制圖	CJM	2020.12.15	修改			
材料	20x20(40x20)方鋼	復核	SHUI	2020.12.25	日期			
顏色		批準			圖號	5005B-GP		

美特鋁質 有限公司
MIDI Aluminium Fabricator Ltd.

工程號	J-852	地盤	亞皆老街/攔河

序號	物料編號	數量	使用位置	樓層
01	55B-MS09-Z01	3	SD-GB-5005B	T1/(2;20;21F)
02	55-MS09-Z01	4	SD-GB-5005	T2/(2;20;21;22F)
03	55A-MS09-Z01	3	SD-GB-5005A	T3/(2;20;21F)

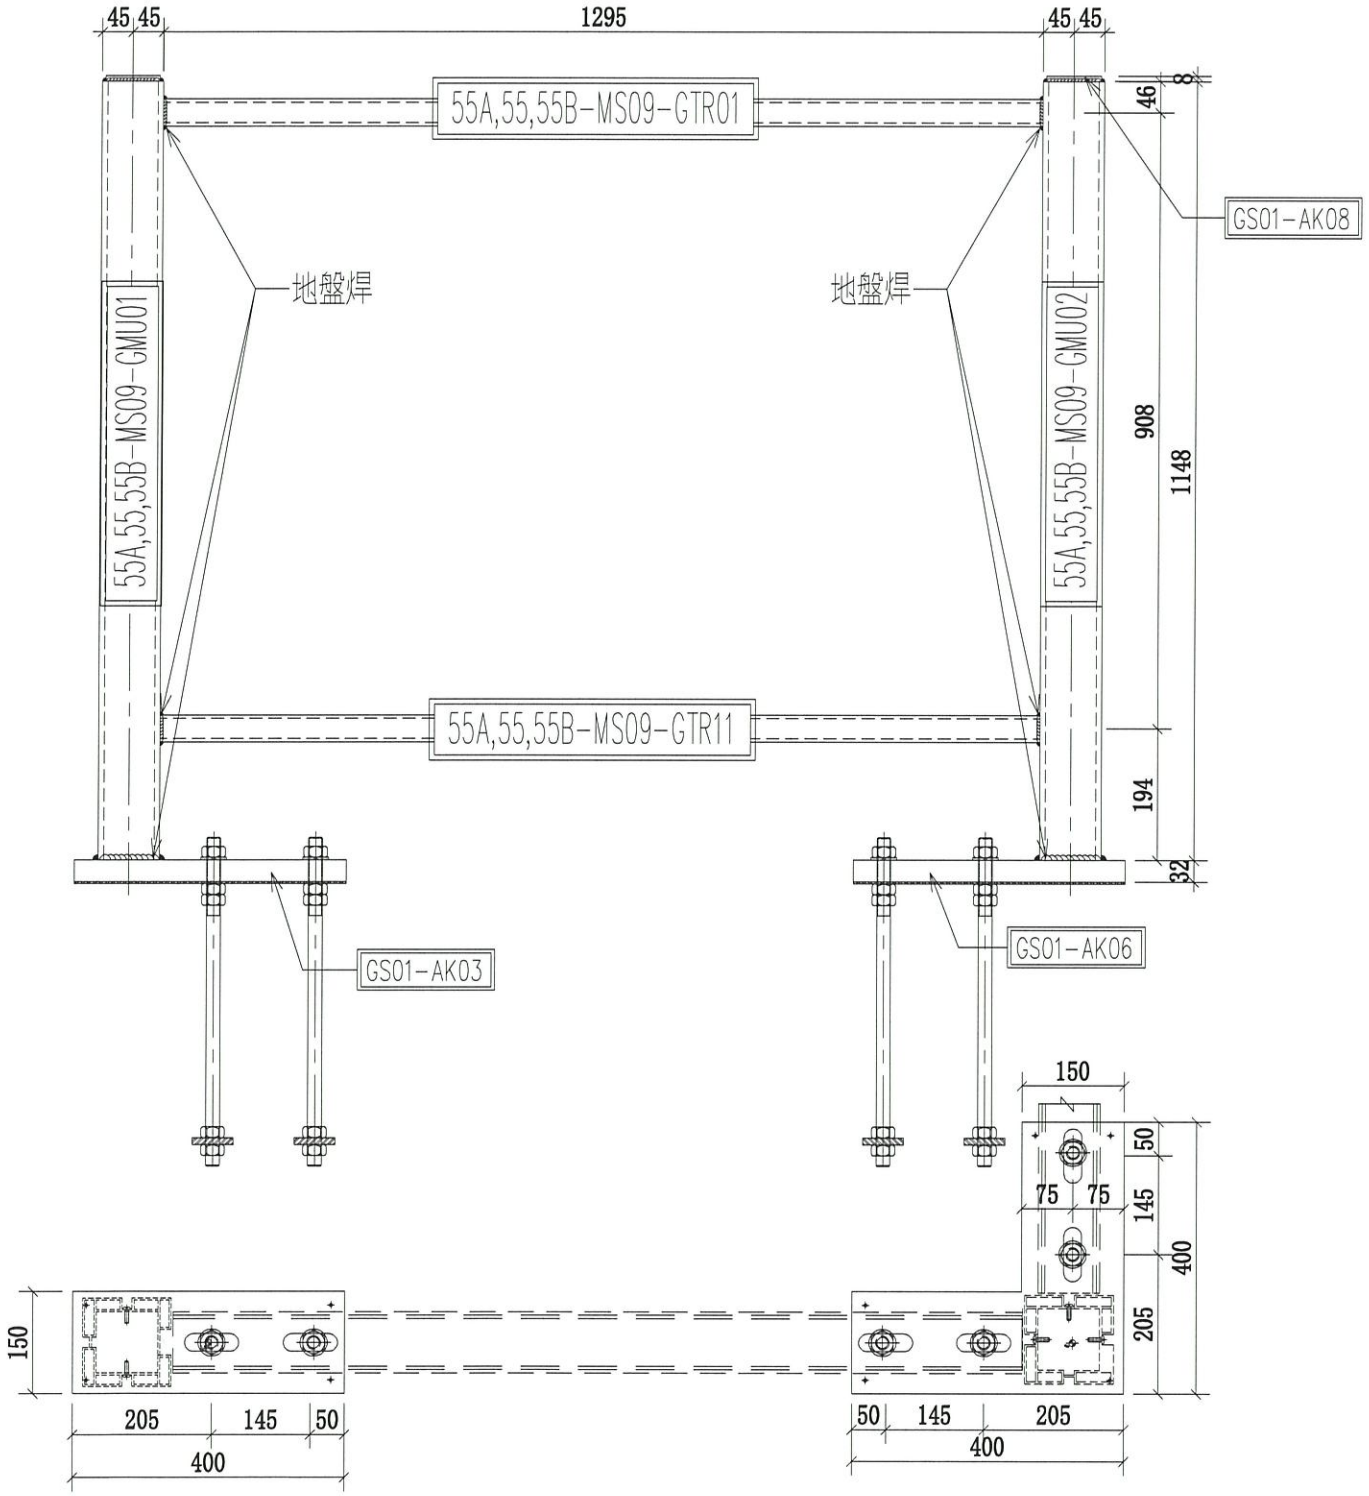


名稱	攔河鋼架組裝圖	制圖	CJM	2020.12.15	修改			
材料	90x90x8鋼通(80x40)鋼通	復核	SHUI	2020.12.25	日期			
顏色		批準			圖號	55A,55,55B-MS09-Z01		

美特鋁質 有限公司
MIDI Aluminium Fabricator Ltd.

工程號	J-852	地盤	亞皆老街/攔河


序號	物料編號	數量	使用位置	樓層
01	55B-MS09-Z01	3	SD-GB-5005B	T1/(2;20;21F)
02	55-MS09-Z01	4	SD-GB-5005	T2/(2;20;21;22F)
03	55A-MS09-Z01	3	SD-GB-5005A	T3/(2;20;21F)

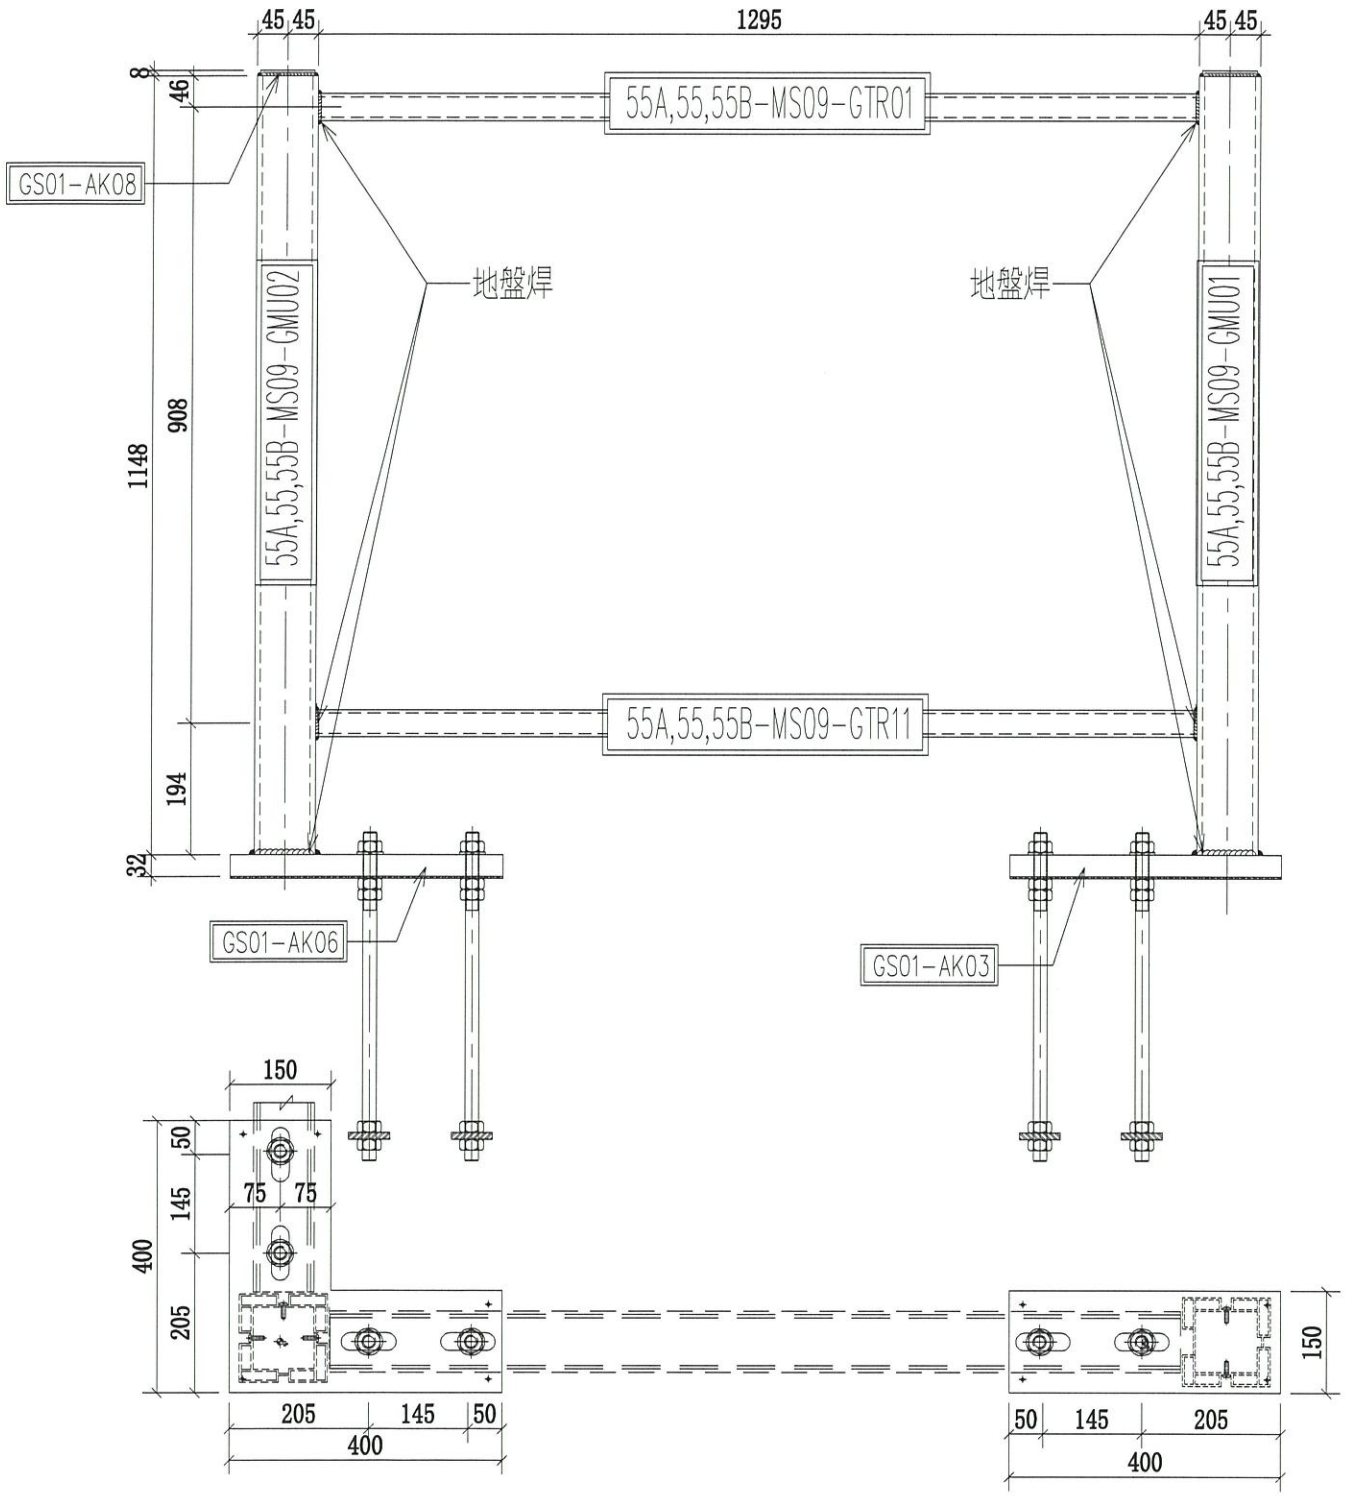


名稱	攔河鋼架組裝圖	制圖	CJM	2020.12.15	修改			
材料	90x90x8鋼通(80x40)鋼通	復核	SHUI	2020.12.25	日期			
顏色		批準			圖號	55A,55,55B-MS09-Z01R		

美特鋁質 有限公司
MIDI Aluminium Fabricator Ltd.

工程號	J-852	地盤	亞皆老街/攔河

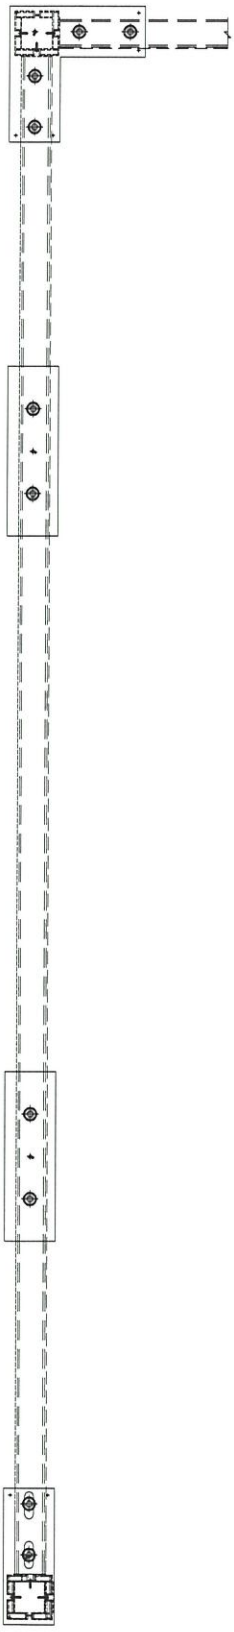

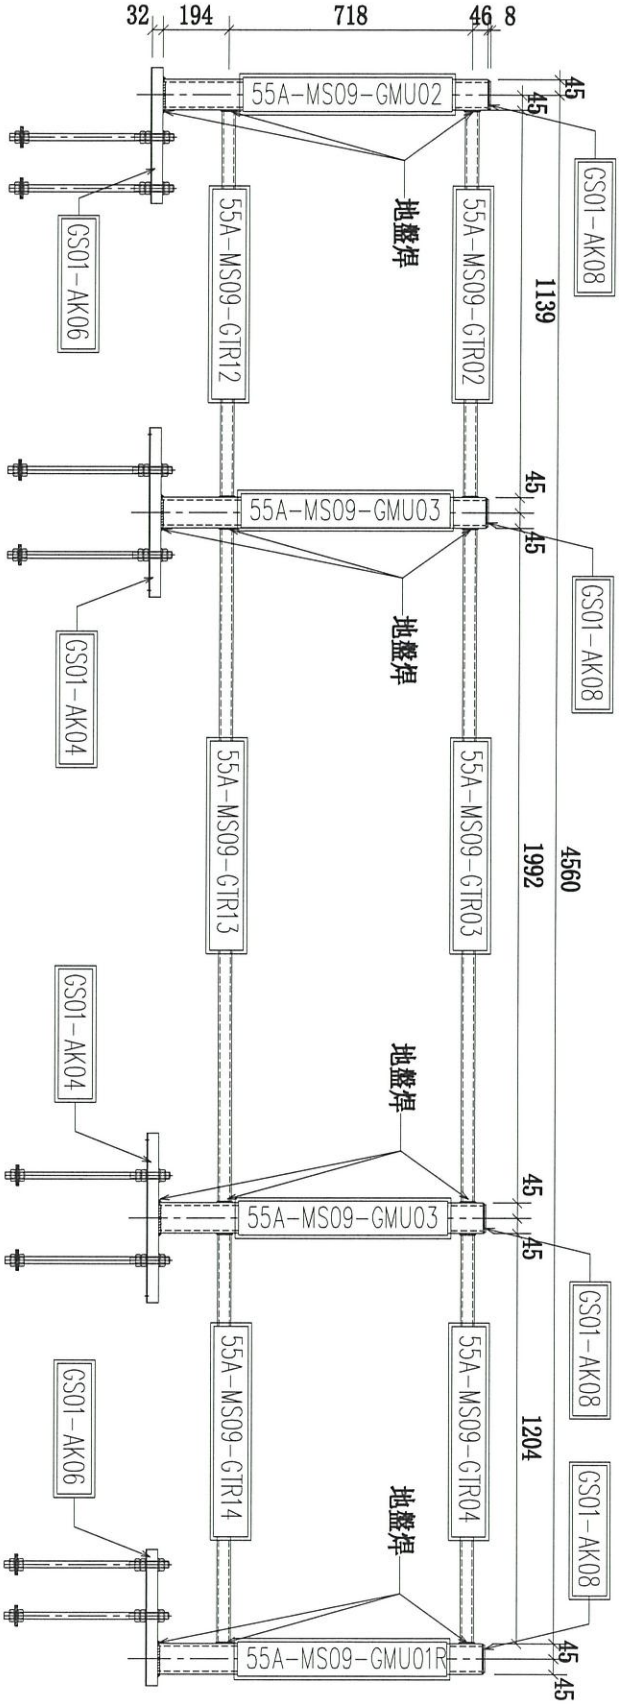



序號	物料編號	數量	使用位置	樓層
01	55A-MS09-Z02	3	SD-GB-5005A	T3/(2;20;21F)
02				
03				

名稱	攔河鋼架組裝圖	制圖	CJM	2020.12.15	修改			
材料	90x90x8鋼通(80x40)鋼通	復核	SHUI	2020.12.25	日期			
顏色		批準			圖號	55A-MS09-Z02		

美特鋁質 有限公司
MIDI Aluminium Fabricator Ltd.

工程號	J-852	地盤	亞皆老街/攔河

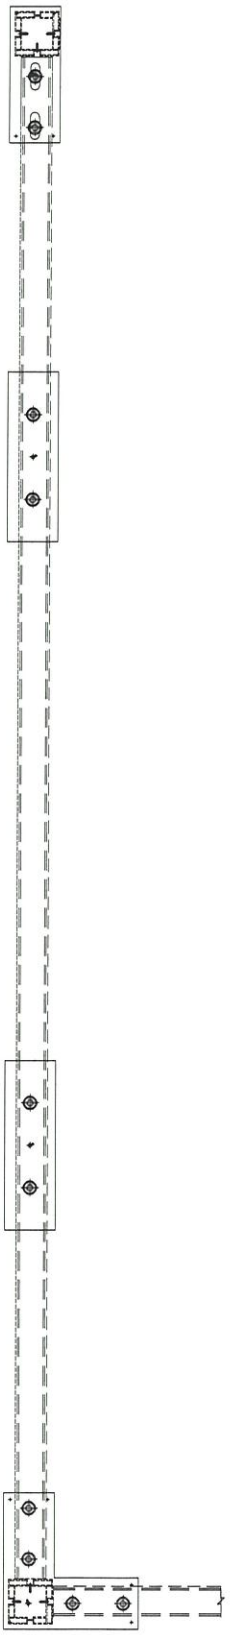

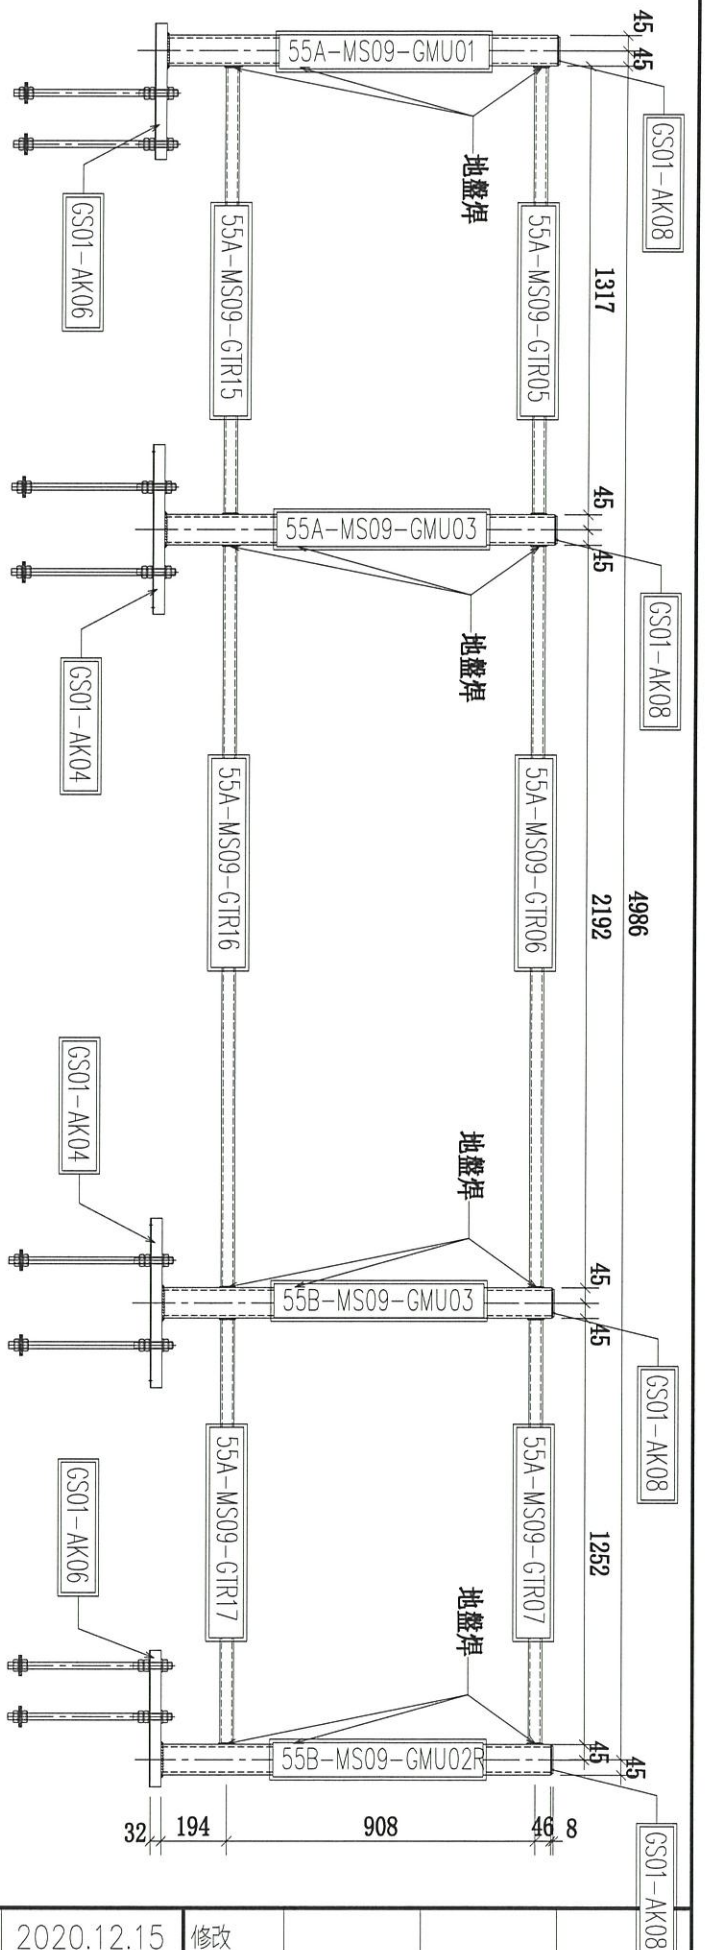



序號	物料編號	數量	使用位置	樓層
01	55A-MS09-Z03	3	SD-GB-5005A	T3/(2;20;21F)
02				
03				

名稱	攔河鋼架組裝圖	制圖	CJM	2020.12.15	修改			
材料	90x90x8鋼通(80x40)鋼通	復核	SHUI	2020.12.25	日期			
顏色		批準			圖號	55A-MS09-Z03		

美特鋁質 有限公司
MIDI Aluminium Fabricator Ltd.

工程號	J-852	地盤	亞皆老街/攔河

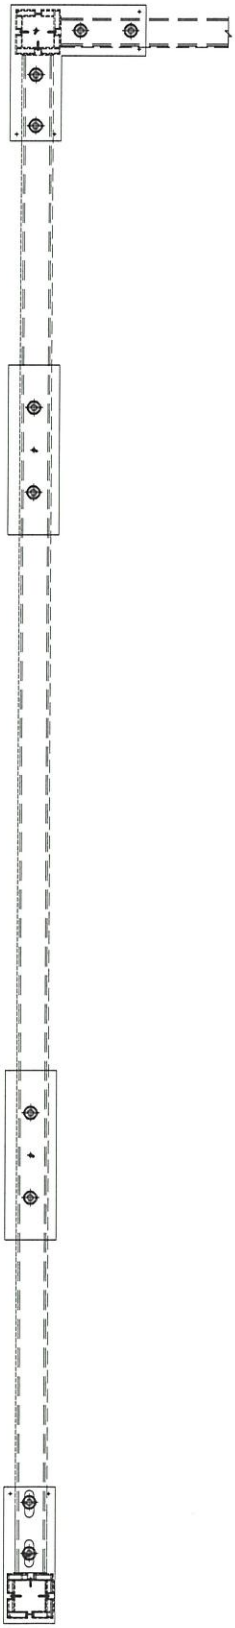

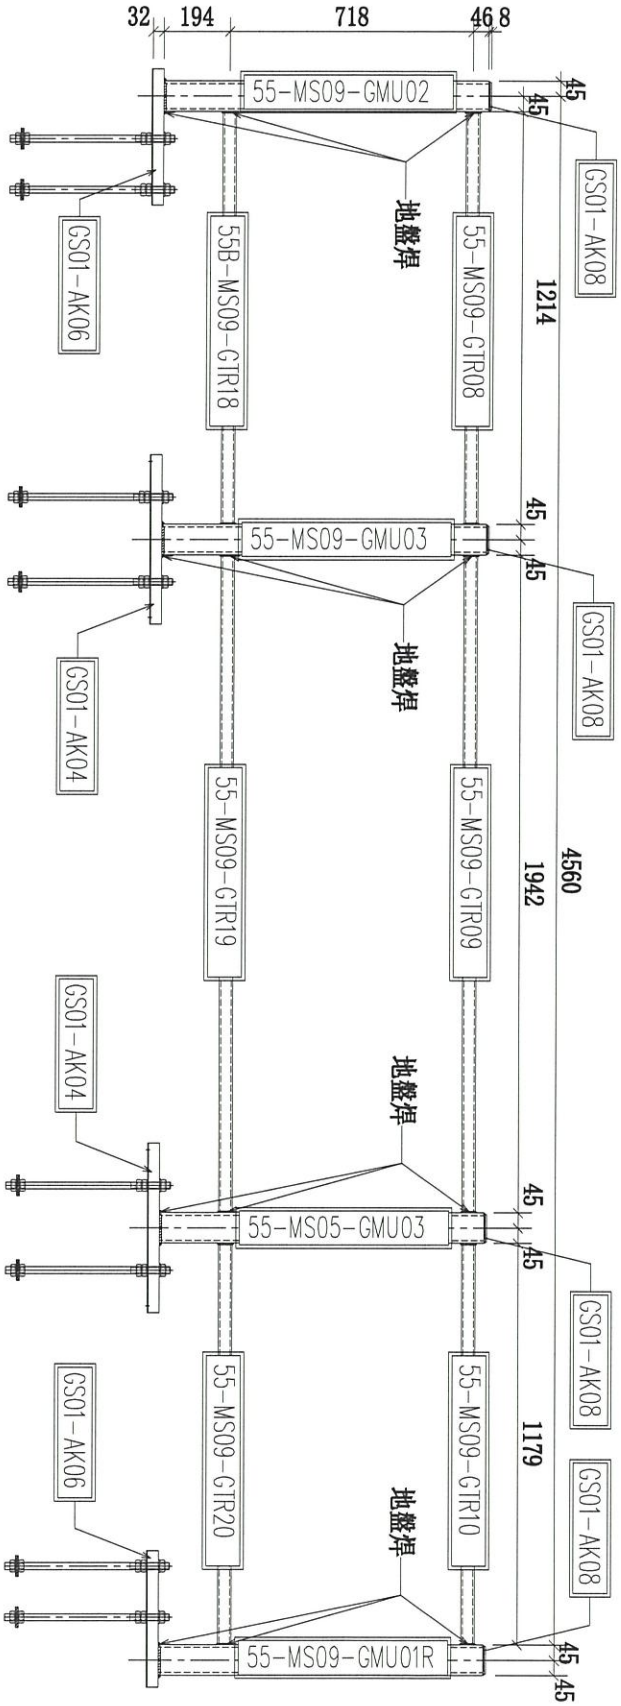



序號	物料編號	數量	使用位置	樓層
01	55-MS09-Z04	4	SD-GB-5005	T2/(2;20;21;22F)
02				
03				

名稱	攔河鋼架組裝圖	制圖	CJM	2020.12.15	修改			
材料	90x90x8鋼通(80x40)鋼通	復核	SHUI	2020.12.25	日期			
顏色		批準			圖號	55-MS09-Z04		

美特鋁質 有限公司
MIDI Aluminium Fabricator Ltd.

工程號	J-852	地盤	亞皆老街/攔河

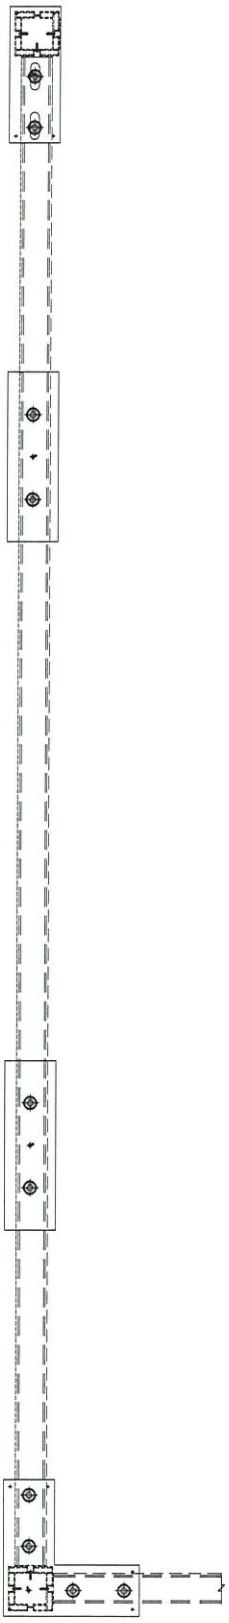

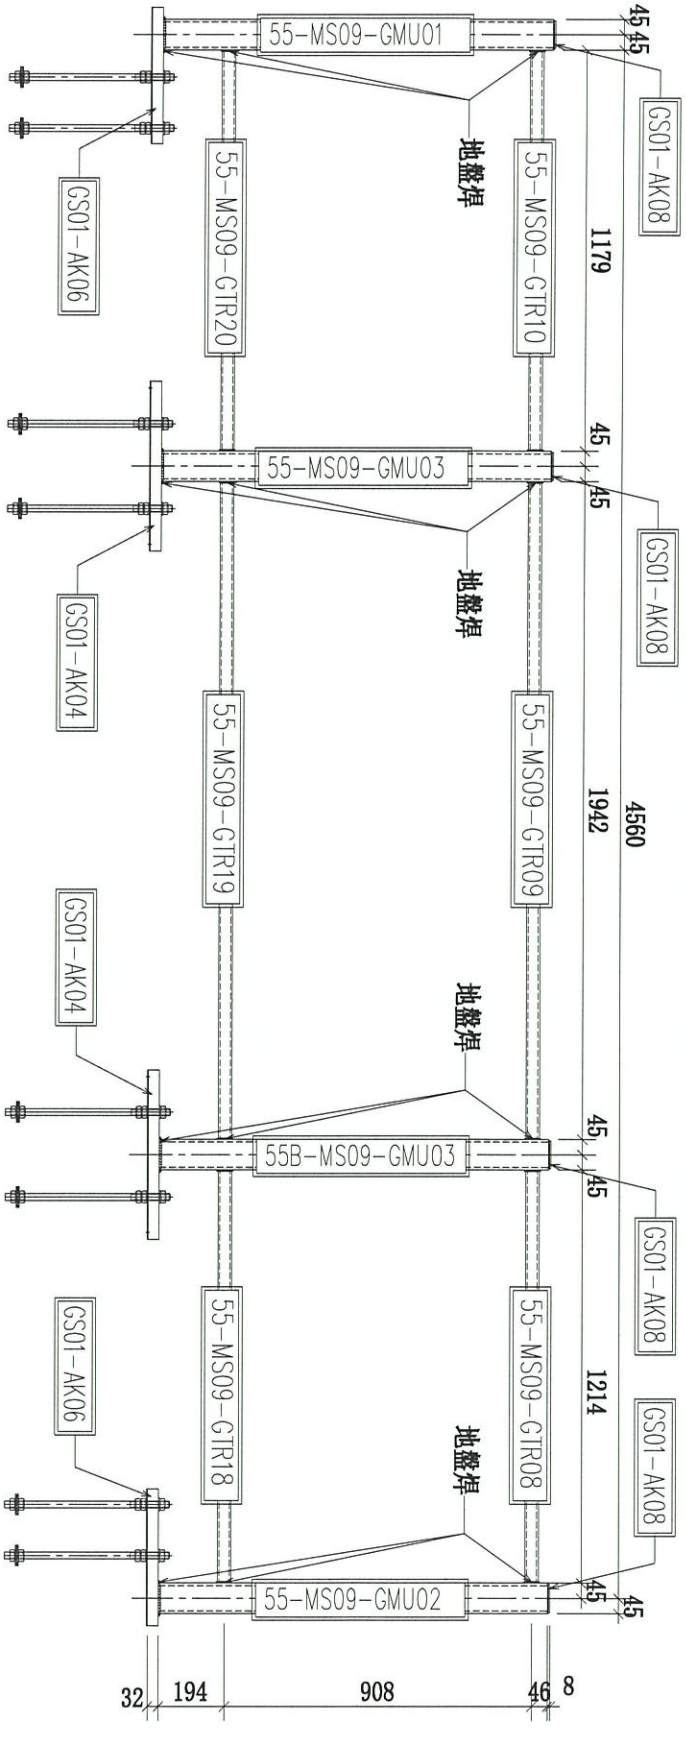



序號	物料編號	數量	使用位置	樓層
01	55-MS09-Z05	4	SD-GB-5005	T2/(2;20;21;22F)
02				
03				

名稱	攔河鋼架組裝圖	制圖	CJM	2020.12.15	修改			
材料	90x90x8鋼通(80x40)鋼通	復核	SHUI	2020.12.25	日期			
顏色		批準			圖號	55-MS09-Z05		

美特鋁質 有限公司
MIDI Aluminium Fabricator Ltd.

工程號	J-852	地盤	亞皆老街/攔河

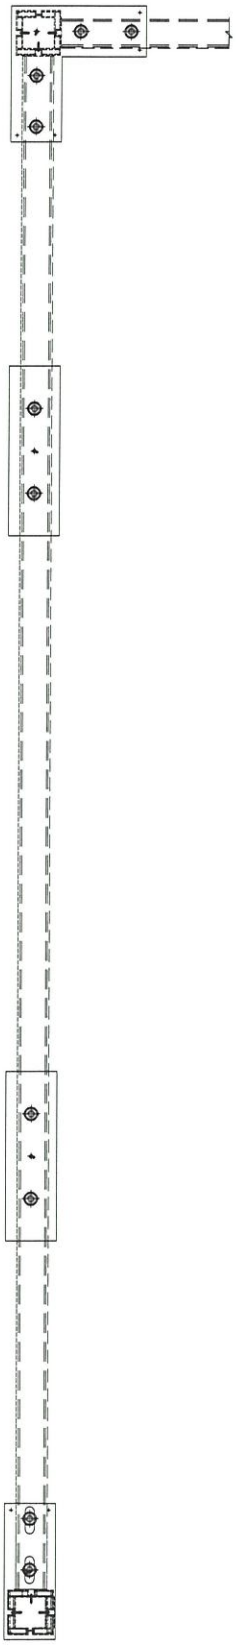

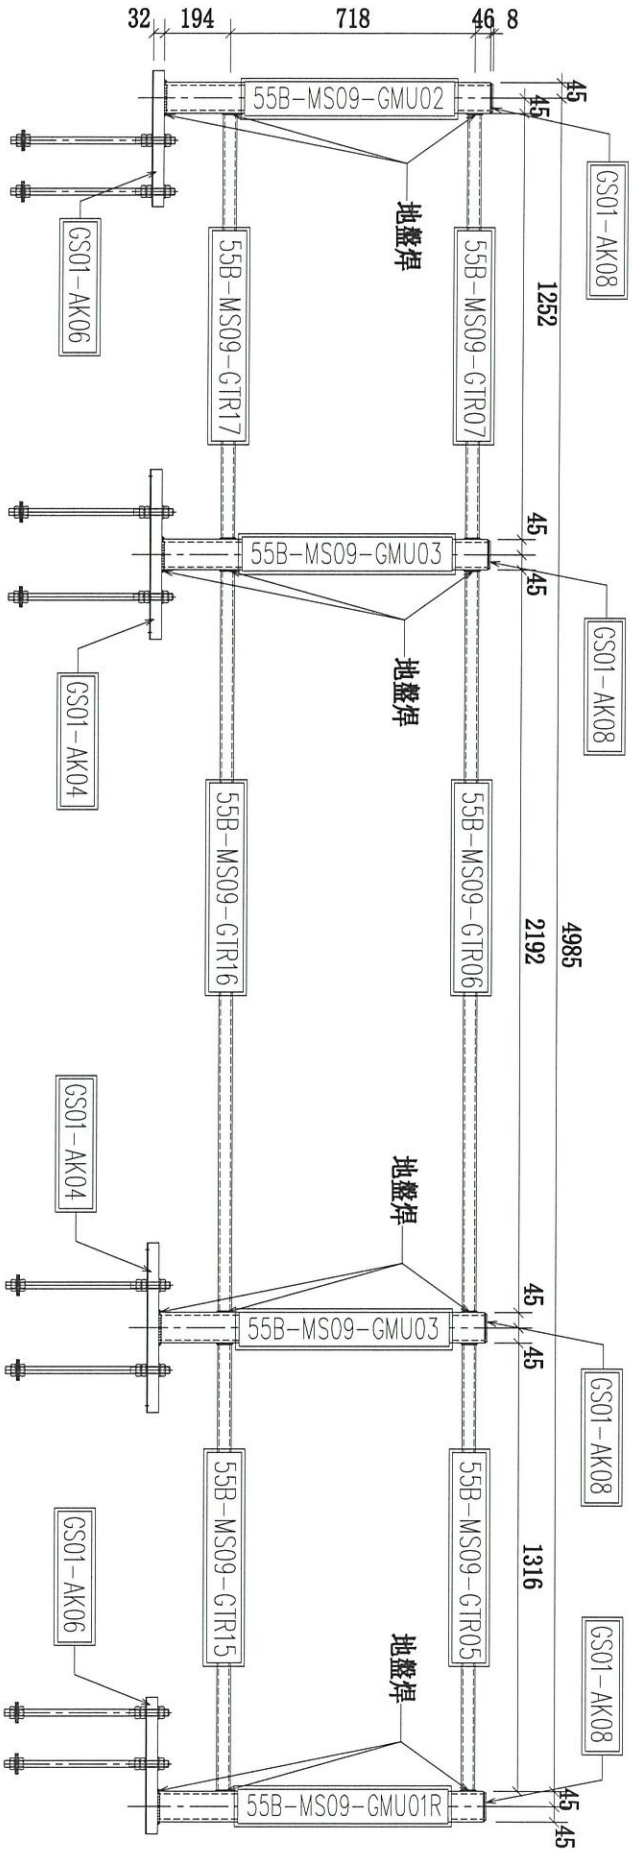


序號	物料編號	數量	使用位置	樓層
01	55B-MS09-Z06	3	SD-GB-5005B	T3/(2;20;21F)
02				
03				

名稱	攔河鋼架組裝圖	制圖	CJM	2020.12.15	修改			
材料	90x90x8鋼通(80x40)鋼通	復核	SHUI	2020.12.25	日期			
顏色		批準			圖號	55B-MS05-Z06		

美特鋁質 有限公司
MIDI Aluminium Fabricator Ltd.

工程號	J-852	地盤	亞皆老街/攔河



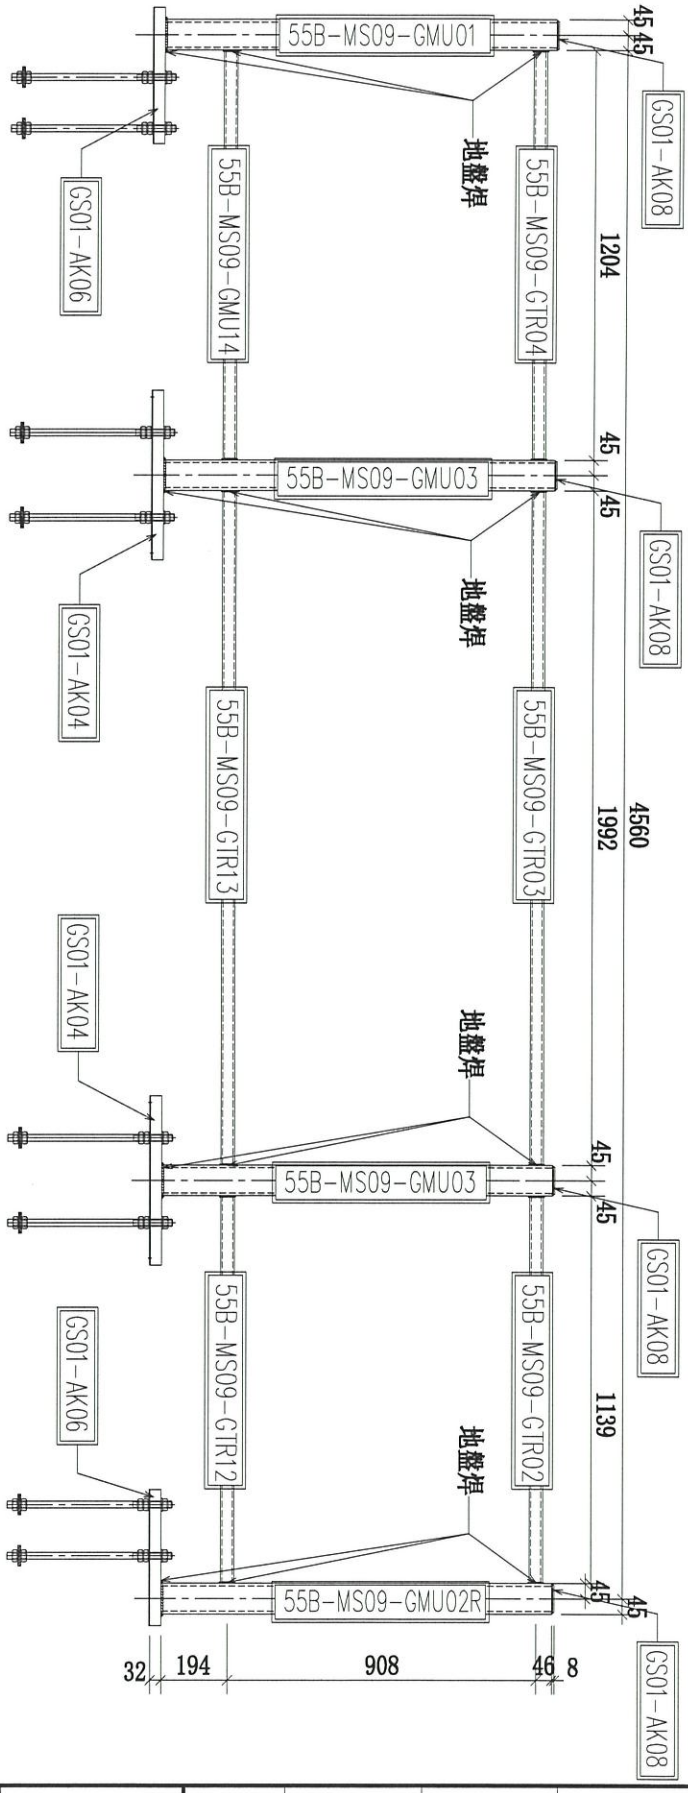


序號	物料編號	數量	使用位置	樓層
01	55B-MS09-Z07	3	SD-GB-5005B	T3/(2;20;21F)
02				
03				

名稱	攔河鋼架組裝圖	制圖	CJM	2020.12.15	修改			
材料	90x90x8鋼通(80x40)鋼通	復核	SHUI	2020.12.25	日期			
顏色		批準			圖號	55B-MS09-Z07		


美特鋁質 有限公司
MIDI Aluminium Fabricator Ltd.

工程號	J-852	地盤	亞皆老街/攔河


序號	物料編號	數量	使用位置	樓層
01	55A-MS09-GMU01	12	55A-MS09-Z01/Z01R/Z02/Z03	T3/(2;20;21F)
02	55-MS09-GMU01	16	55-MS09-Z01/Z01R/Z04/Z05	T2/(2;20;21;22F)
03	55B-MS09-GMU01	12	55B-MS09-Z01/Z01R/Z06/Z07	T1/(2;20;21F)

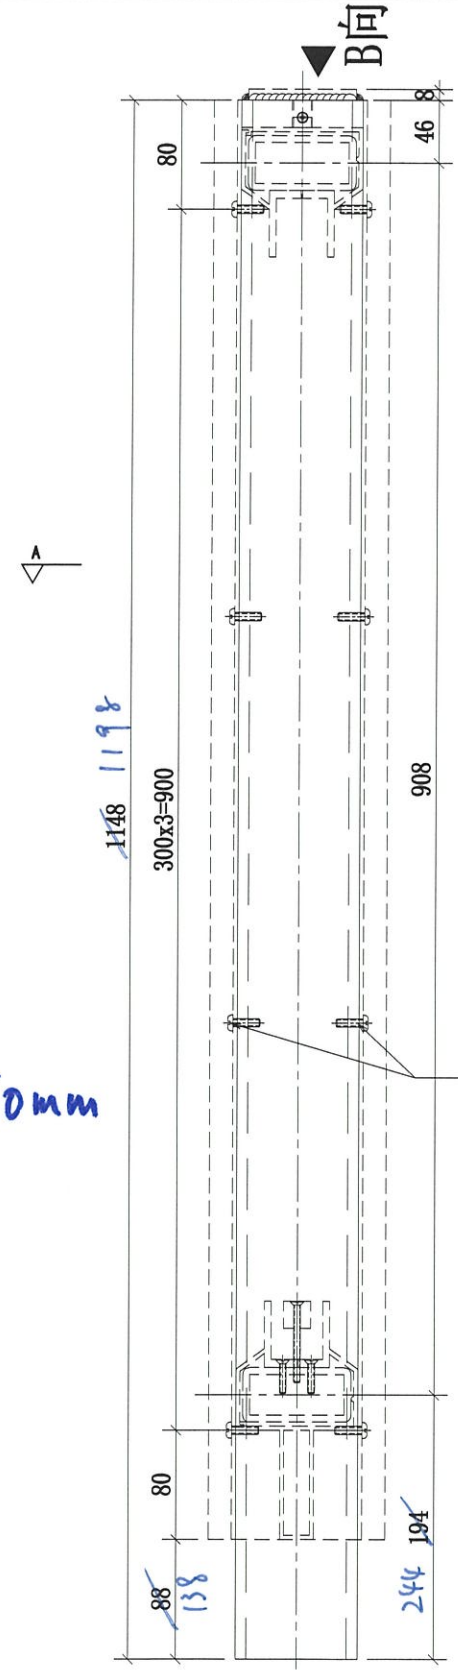

預長50mm

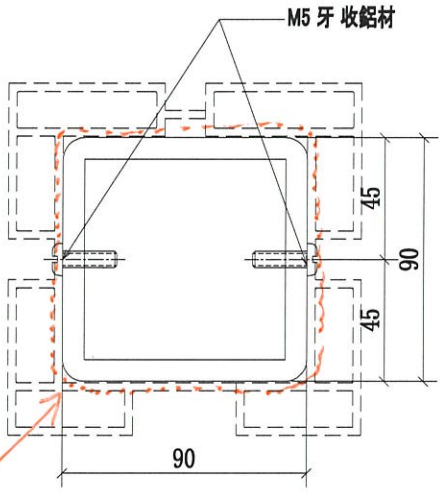

A-A

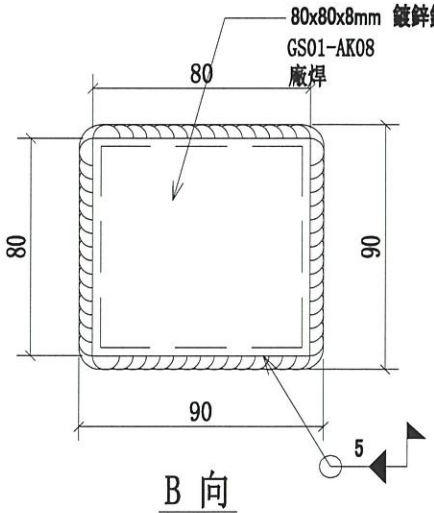


B 向

名稱	攔河鋼架邊立柱	制圖	CJM	2020.12.15	修改	A		
材料	90x90x8mm 鍍鋅鋼通(材質:SJ275)	復核	SHUI	2020.12.25	日期	2021.01.28		
顏色	熱浸鋅	批準			圖號	55A,55,55B-MS09-GMU01		


美特鋁質 有限公司
MIDI Aluminium Fabricator Ltd.

工程號	J-852	地盤	亞皆老街/攔河

序號	物料編號	數量	使用位置	樓層
01	55A-MS09-GMU01	6	55A-MS09-Z01/Z01R/Z02/Z03	T3/(2;20;21F)
02	55-MS09-GMU01	8	55-MS09-Z01/Z01R/Z04/Z05	T2/(2;20;21;22F)
03	55B-MS09-GMU01	6	55B-MS09-Z01/Z01R/Z06/Z07	T1/(2;20;21F)

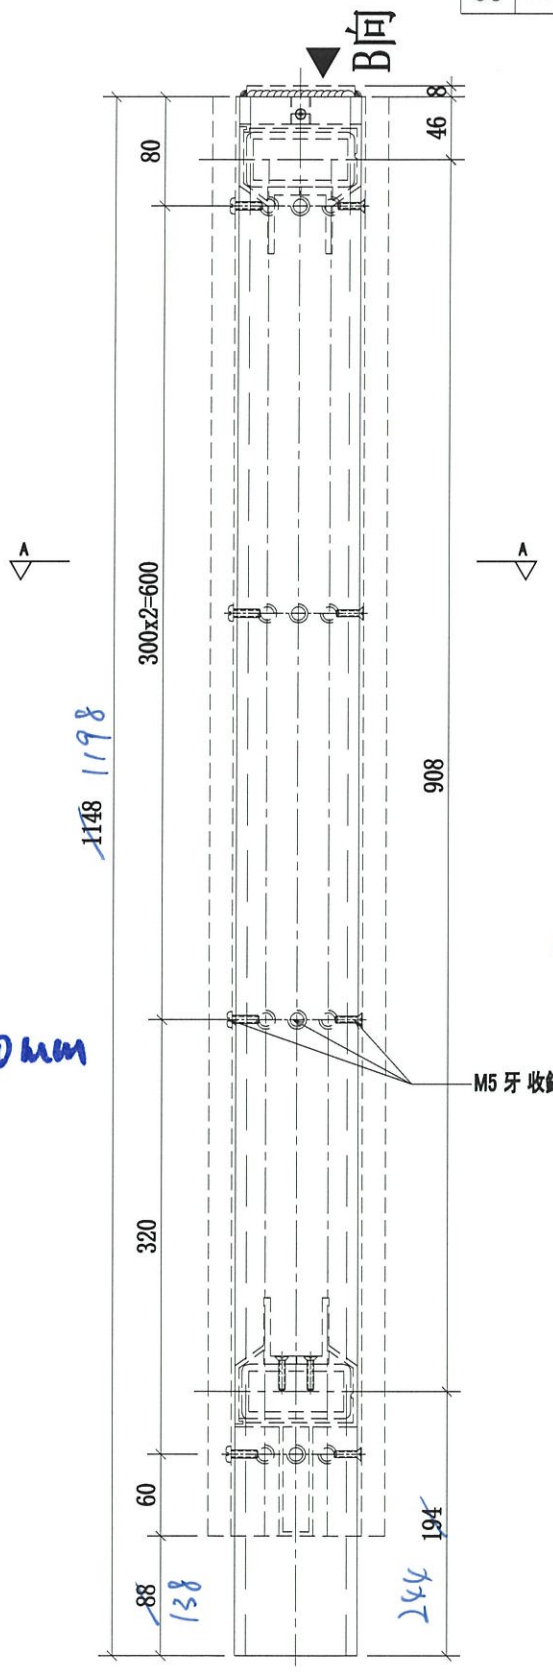


預長10mm

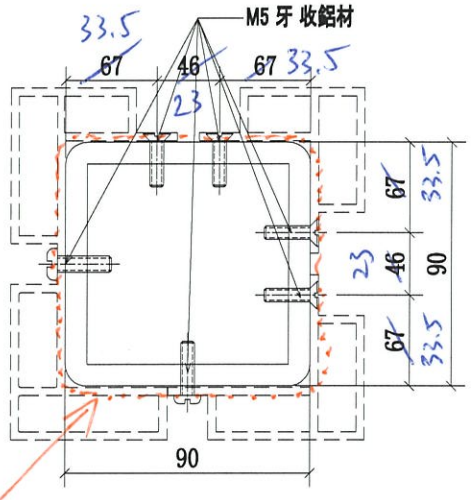

4周油灑青油

A-A

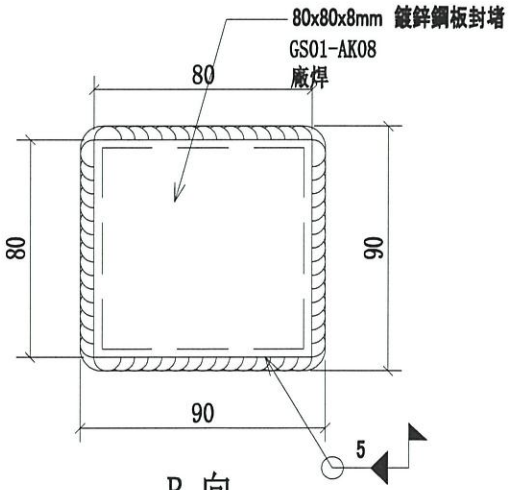


B 向

名稱	攔河鋼架轉角立柱	制圖	CJM	2020.12.15	修改	A		
材料	90x90x8mm 鍍鋅鋼通(材質:SJ275)	復核	SHUI	2020.12.25	日期	2021.01.28		
顏色	熱浸鋅	批準			圖號	55A,55,55B-MS09-GMU02		


美特鋁質 有限公司
MIDI Aluminium Fabricator Ltd.

工程號	J-852	地盤	亞皆老街/攔河


序號	物料編號	數量	使用位置	樓層
01	55A-MS09-GMU03	12	55A-MS09-Z02/Z03	T3/(2;20;21F)
02	55-MS09-GMU03	16	55-MS09-Z04/Z05	T2/(2;20;21;22F)
03	55B-MS09-GMU03	12	55B-MS09-Z06/Z07	T1/(2;20;21F)

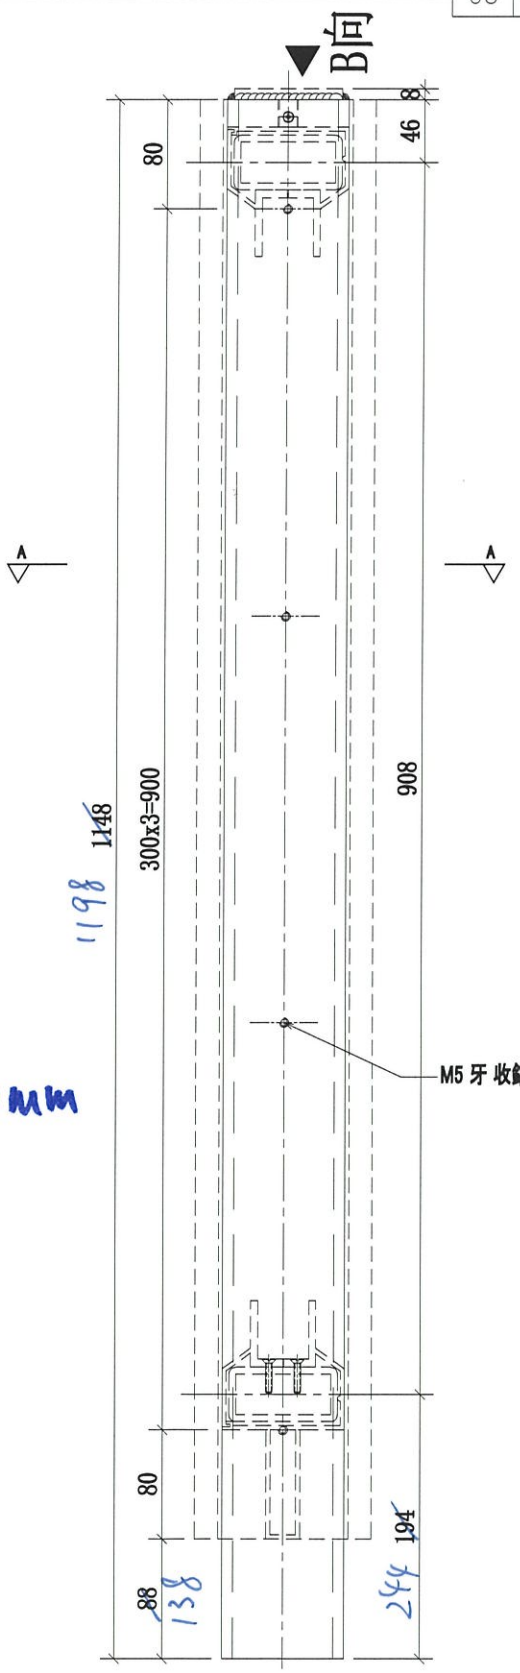

預長 50mm

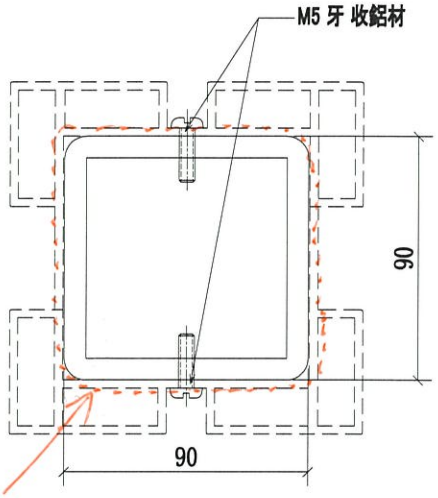

4周油灑青油 A-A

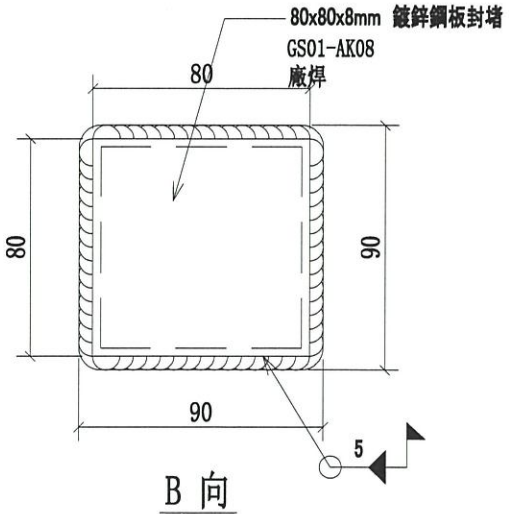



B 向

名稱	攔河鋼架中間立柱	制圖	CJM	2020.12.15	修改	A		
材料	90x90x8mm 鍍鋅鋼通(材質:SJ275)	復核	SHUI	2020.12.25	日期	2021.01.28		
顏色	熱浸鋅	批準			圖號	55A,55,55B-MS09-GMU03		

美特鋁質 有限公司
MIDI Aluminium Fabricator Ltd.

工程號	J-852	地盤	亞皆老街/攔河

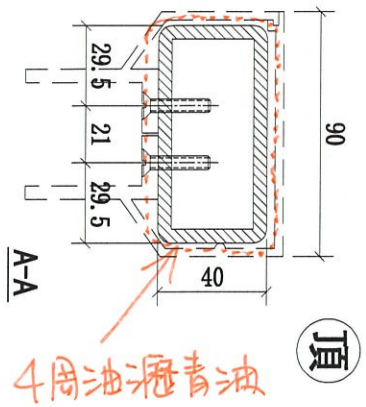

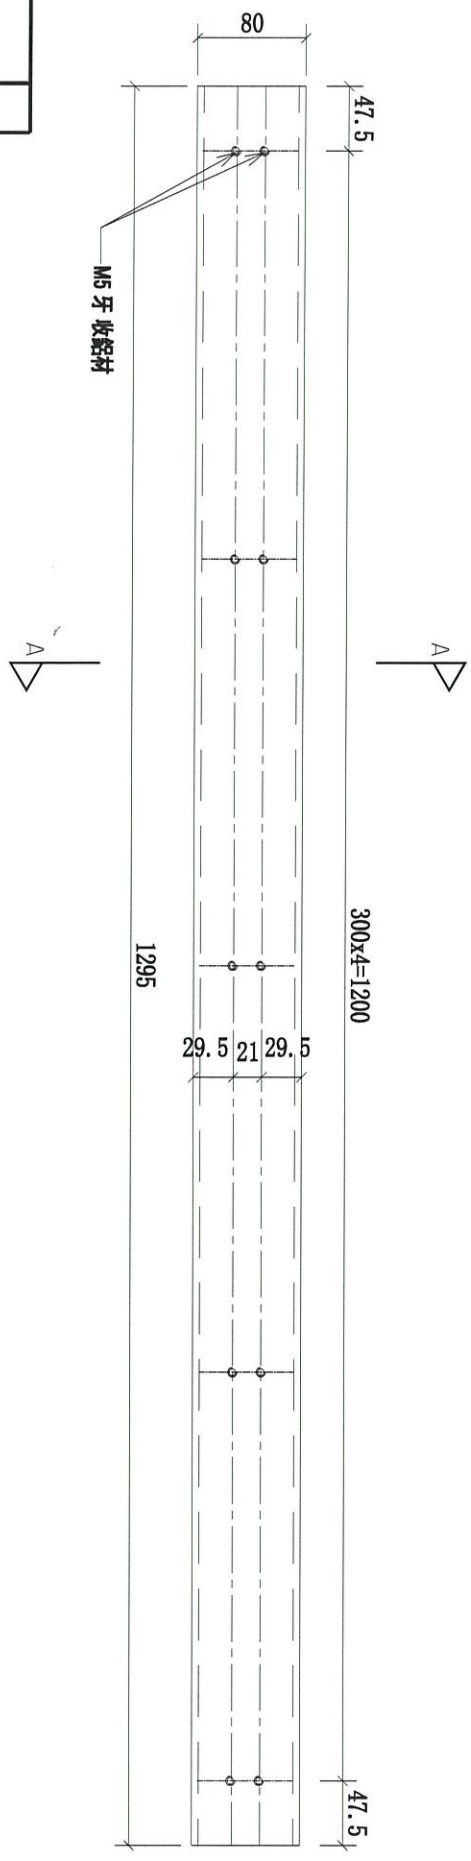



序號	物料編號	數量	使用位置	樓層
01	55A-MS09-GTR01	6	55A-MS09-Z01/Z01R	T3/(2;20;21F)
02	55-MS09-GTR01	8	55-MS09-Z01/Z01R	T2/(2;20;21;22F)
03	55B-MS09-GTR01	6	55B-MS09-Z01/Z01R	T1/(2;20;21F)

名稱	攔河鋼架橫梁	制圖	CJM	2020.12.15	修改	A		
材料	80x40x5mm 鍍鋅鋼通(材質:SJ275)	復核	SHUI	2020.12.25	日期	2021.01.28		
顏色	熱浸鋅	批準			圖號	55A,55,55B-MS09-GTR01		

美特鋁質 有限公司
MIDI Aluminium Fabricator Ltd.

工程號	J-852	地盤	亞皆老街/攔河

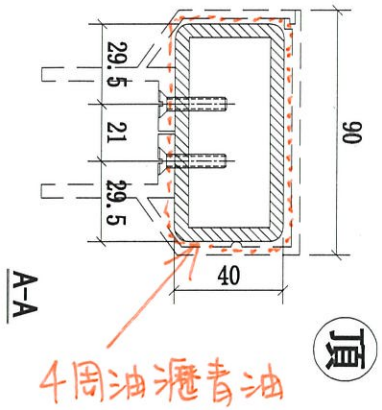

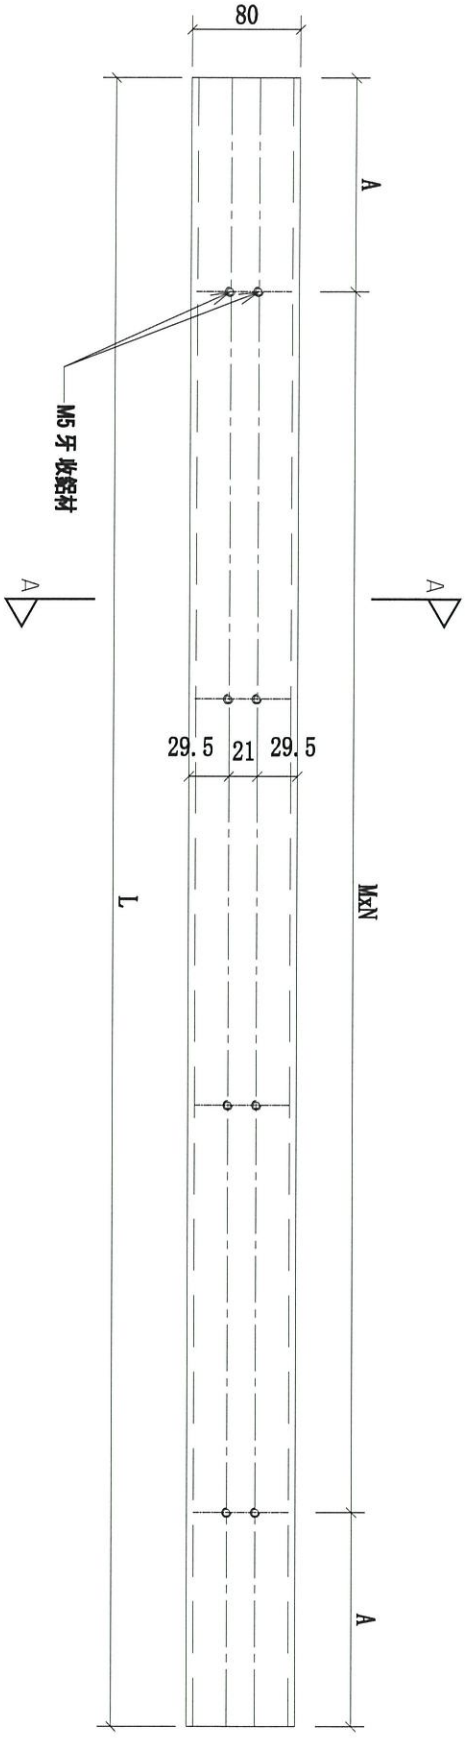



序號	物料編號	L:	A:	MxN:	數量	使用位置	樓層
01	55A-MS09-GTR02	1139	119.5	300x3	3	55A-MS09-Z02/Z03	T3/(2;20;21F)
02	55B-MS09-GTR02	1139	119.5	300x3	3	55B-MS09-Z07/Z06	T1/(2;20;21F)
03	55A-MS09-GTR03	1992	96	300x6	3	55A-MS09-Z02/Z03	T3/(2;20;21F)
04	55B-MS09-GTR03	1992	96	300x6	3	55B-MS09-Z07/Z06	T1/(2;20;21F)
05	55A-MS09-GTR04	1204	152	300x3	3	55A-MS09-Z02/Z03	T3/(2;20;21F)
06	55B-MS09-GTR04	1204	152	300x3	3	55B-MS09-Z07/Z06	T1/(2;20;21F)
07	55A-MS09-GTR05	1316.5	28.25	300x4	3	55A-MS09-Z02/Z03	T3/(2;20;21F)
08	55B-MS09-GTR05	1316.5	28.25	300x4	3	55B-MS09-Z07/Z06	T1/(2;20;21F)
09	55A-MS09-GTR06	2192	46	300x7	3	55A-MS09-Z02/Z03	T3/(2;20;21F)
10	55B-MS09-GTR06	2192	46	300x7	3	55B-MS09-Z07/Z06	T1/(2;20;21F)
11	55A-MS09-GTR07	1251.5	175.75	300x3	3	55A-MS09-Z02/Z03	T3/(2;20;21F)
12	55A-MS09-GTR07	1251.5	175.75	300x3	3	55B-MS09-Z07/Z06	T1/(2;20;21F)

名稱	攔河鋼架橫梁	制圖	CJM	2020.12.15	修改	A	B	
材料	80x40x5mm 鍍鋅鋼通(材質:SJ275)	復核	SHUI	2020.12.25	日期	2021.01.15	2021.01.28	
顏色	熱浸鋅	批準			圖號	55A,55B-MS09-GTR02		

美特鋁質 有限公司
MIDI Aluminium Fabricator Ltd.

工程號	J-852	地盤	亞皆老街/攔河

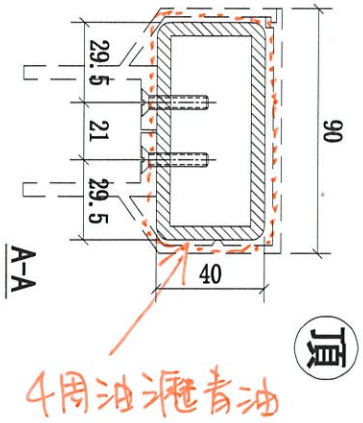

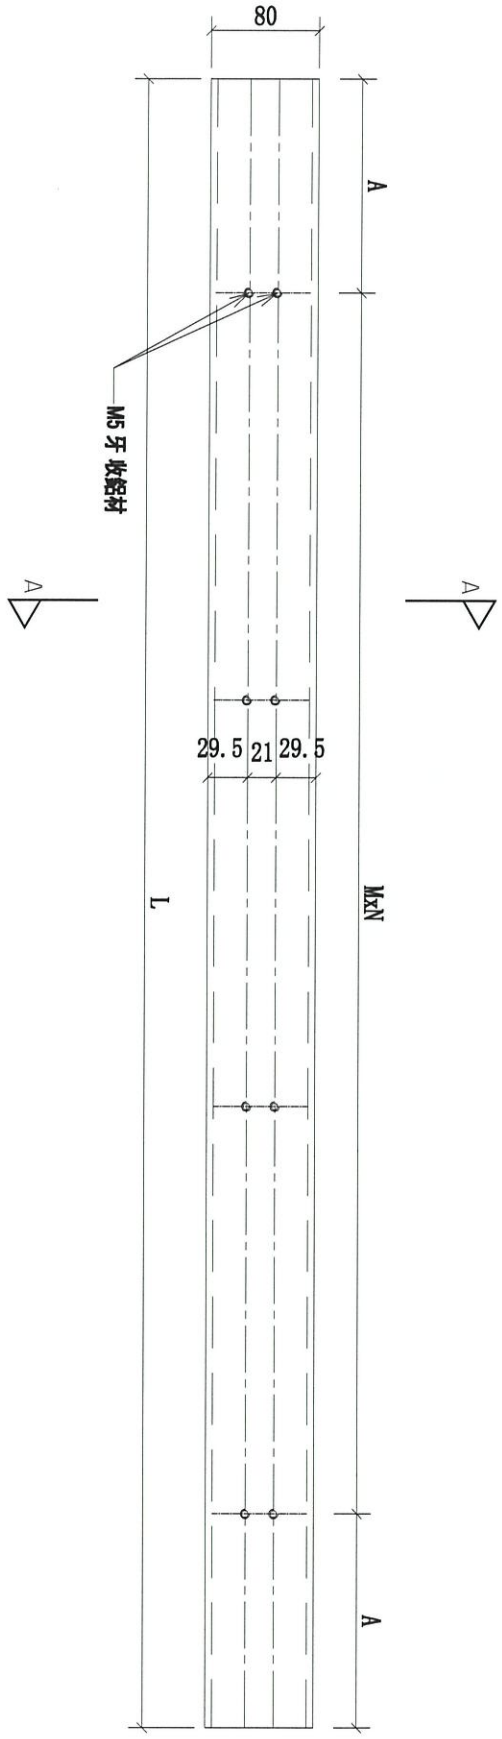



序號	物料編號	L:	A:	MxN:	數量	使用位置	樓層
01	55-MS09-GTR08	1214	157	300x3	8	55-MS09-Z04/Z05	T2/(2;20;21;22F)
02	55-MS09-GTR09	1942	71	300x6	8	55-MS09-Z04/Z05	T2/(2;20;21;22F)
03	55-MS09-GTR10	1179	139.5	300x3	8	55-MS09-Z04/Z05	T2/(2;20;21;22F)

名稱	攔河鋼架橫梁	制圖	CJM	2020.12.15	修改	A		
材料	80x40x5mm 鍍鋅鋼通(材質:SJ275)	復核	SHUI	2020.12.25	日期	2021.01.28		
顏色	熱浸鋅	批準			圖號	55-MS09-GTR03		

美特鋁質 有限公司
MIDI Aluminium Fabricator Ltd.

工程號	J-852	地盤	亞皆老街/攔河

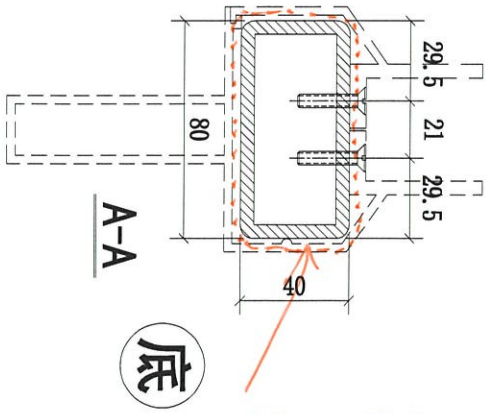

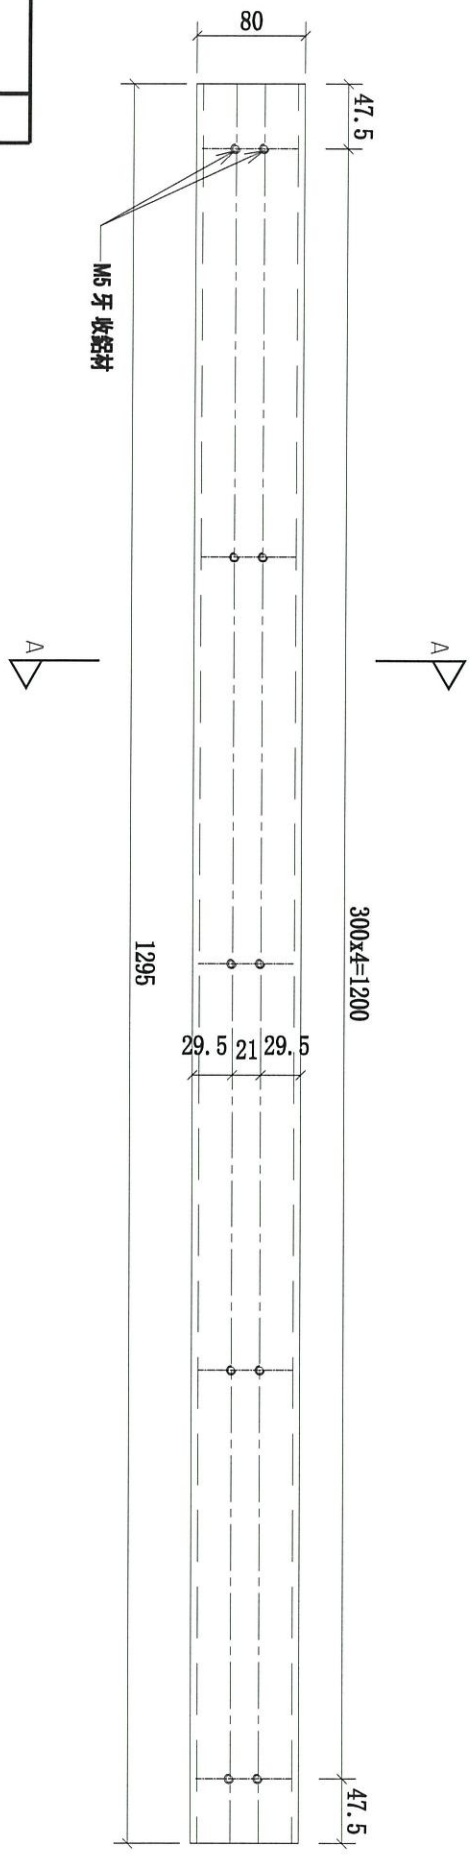


4周油漏青油


序號	物料編號	數量	使用位置	樓層
01	55A-MS09-GTR11	6	55A-MS09-Z01/Z01R	T3/(2;20;21F)
02	55-MS09-GTR11	8	55-MS09-Z01/Z01R	T2/(2;20;21;22F)
03	55B-MS09-GTR11	6	55B-MS09-Z01/Z01R	T1/(2;20;21F)

名稱	攔河鋼架橫梁	制圖	CJM	2020.12.15	修改	A		
材料	80x40x5mm 鍍鋅鋼通(材質:SJ275)	復核	SHUI	2020.12.25	日期	2021.01.28		
顏色	熱浸鋅	批準			圖號	55A,55,55B-MS09-GTR04		

美特鋁質 有限公司
MIDI Aluminium Fabricator Ltd.

工程號	J-852	地盤	亞皆老街／攔河

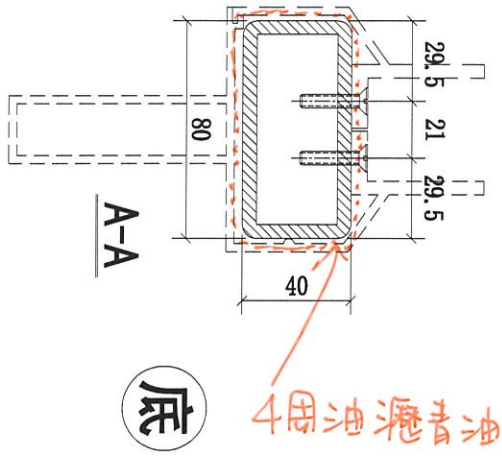

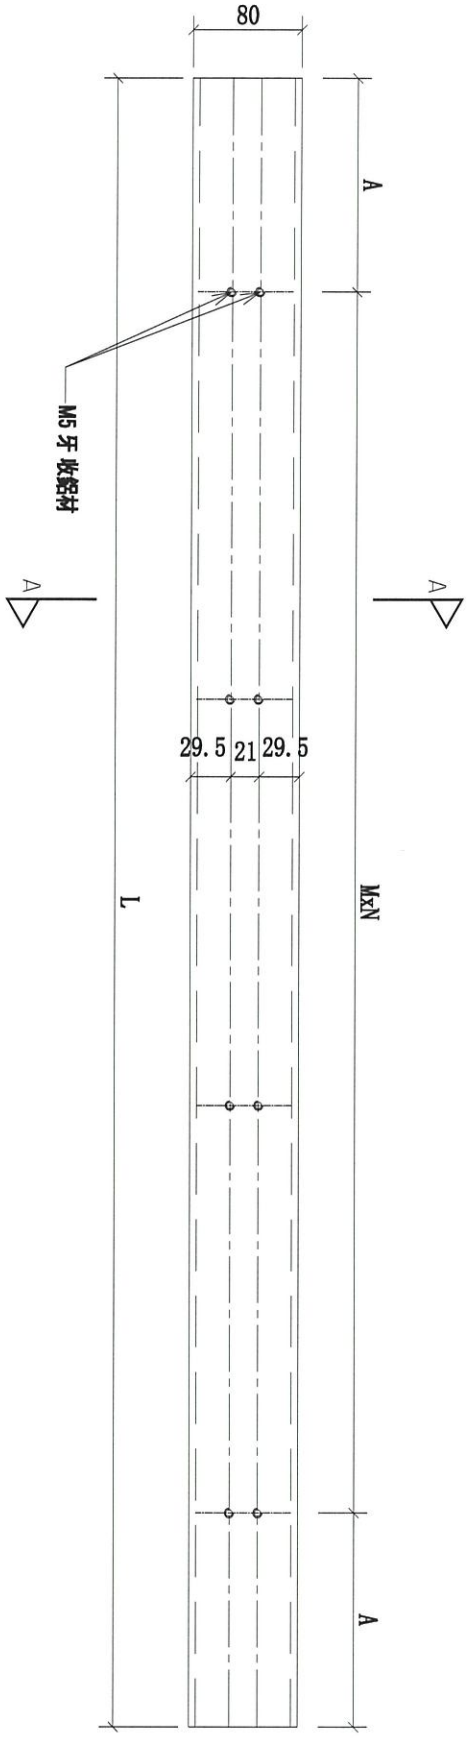



序號	物料編號	L:	A:	MxN:	數量	使用位置	樓層
01	55A-MS09-GTR12	1139	119.5	300x3	3	55A-MS09-Z02/Z03	T3/(2;20;21F)
02	55B-MS09-GTR12	1139	119.5	300x3	3	55B-MS09-Z07/Z06	T1/(2;20;21F)
03	55A-MS09-GTR13	1992	96	300x6	3	55A-MS09-Z02/Z03	T3/(2;20;21F)
04	55B-MS09-GTR13	1992	96	300x6	3	55B-MS09-Z07/Z06	T1/(2;20;21F)
05	55A-MS09-GTR14	1204	152	300x3	3	55A-MS09-Z02/Z03	T3/(2;20;21F)
06	55B-MS09-GTR14	1204	152	300x3	3	55B-MS09-Z07/Z06	T1/(2;20;21F)
07	55A-MS09-GTR15	1316.5	28.25	300x4	3	55A-MS09-Z02/Z03	T3/(2;20;21F)
08	55B-MS09-GTR15	1316.5	28.25	300x4	3	55B-MS09-Z07/Z06	T1/(2;20;21F)
09	55A-MS09-GTR16	2192	46	300x7	3	55A-MS09-Z02/Z03	T3/(2;20;21F)
10	55B-MS09-GTR16	2192	46	300x7	3	55B-MS09-Z07/Z06	T1/(2;20;21F)
11	55A-MS09-GTR17	1251.5	175.75	300x3	3	55A-MS09-Z02/Z03	T3/(2;20;21F)
12	55B-MS09-GTR17	1251.5	175.75	300x3	3	55B-MS09-Z07/Z06	T1/(2;20;21F)

名稱	攔河鋼架橫梁	制圖	CJM	2020.12.15	修改	A	B	
材料	80x40x5mm 鍍鋅鋼通(材質:SJ275)	復核	SHUI	2020.12.25	日期	2021.01.15	2021.01.28	
顏色	熱浸鋅	批準			圖號	55A,55B-MS09-GTR05		

美特鋁質 有限公司
MIDI Aluminium Fabricator Ltd.

工程號	J-852	地盤	亞皆老街/攔河

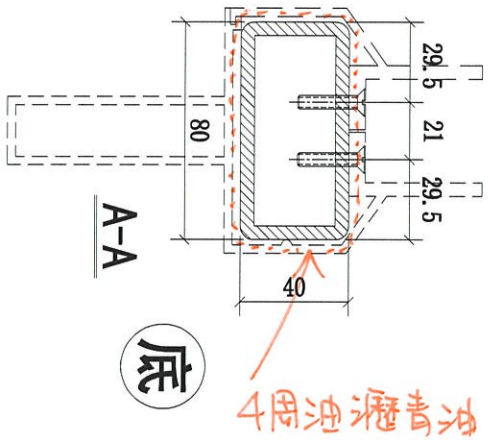

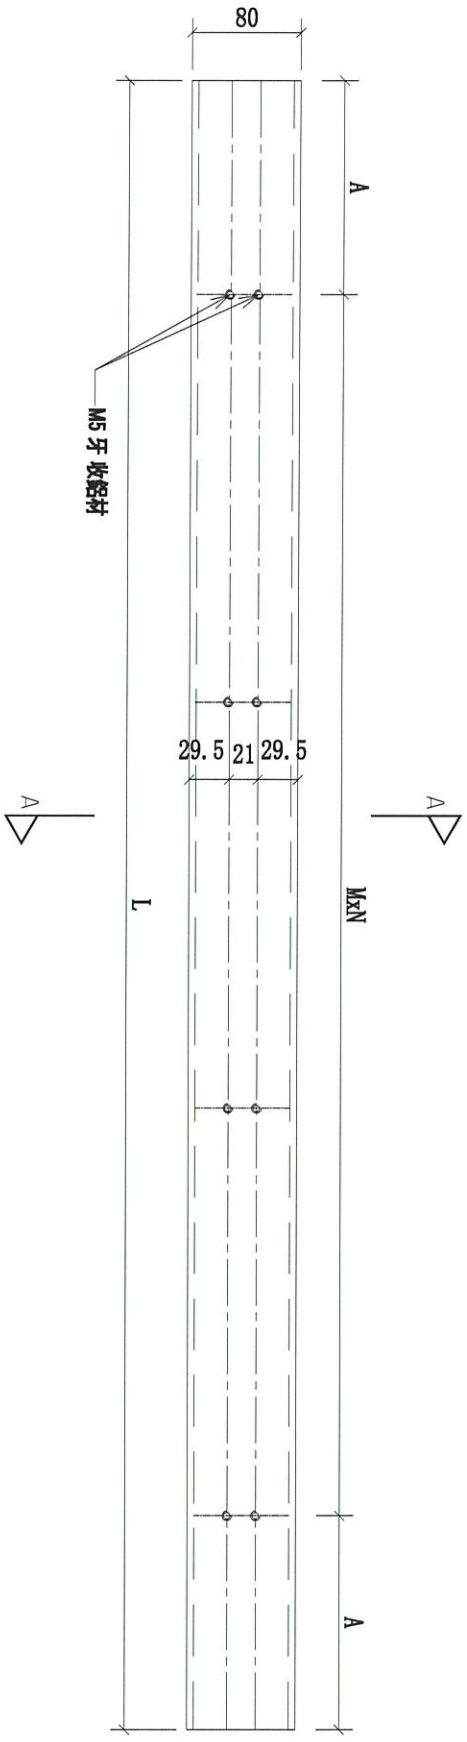


序號	物料編號	L:	A:	MxN:	數量	使用位置	樓層
01	55-MS09-GTR18	1214	157	300x3	8	55-MS09-Z04/Z05	T2/(2;20;21;22F)
02	55-MS09-GTR19	1942	71	300x6	8	55-MS09-Z04/Z05	T2/(2;20;21;22F)
03	55-MS09-GTR20	1179	139.5	300x3	8	55-MS09-Z04/Z05	T2/(2;20;21;22F)

名稱	攔河鋼架橫梁	制圖	CJM	2020.12.15	修改	A		
材料	80x40x5mm 鍍鋅鋼通(材質:SJ275)	復核	SHUI	2020.12.25	日期	2021.01.28		
顏色	熱浸鋅	批準			圖號	55-MS09-GTR06		

美特鋁質 有限公司
MIDI Aluminium Fabricator Ltd.

工程號	J-852	地盤	亞皆老街/攔河

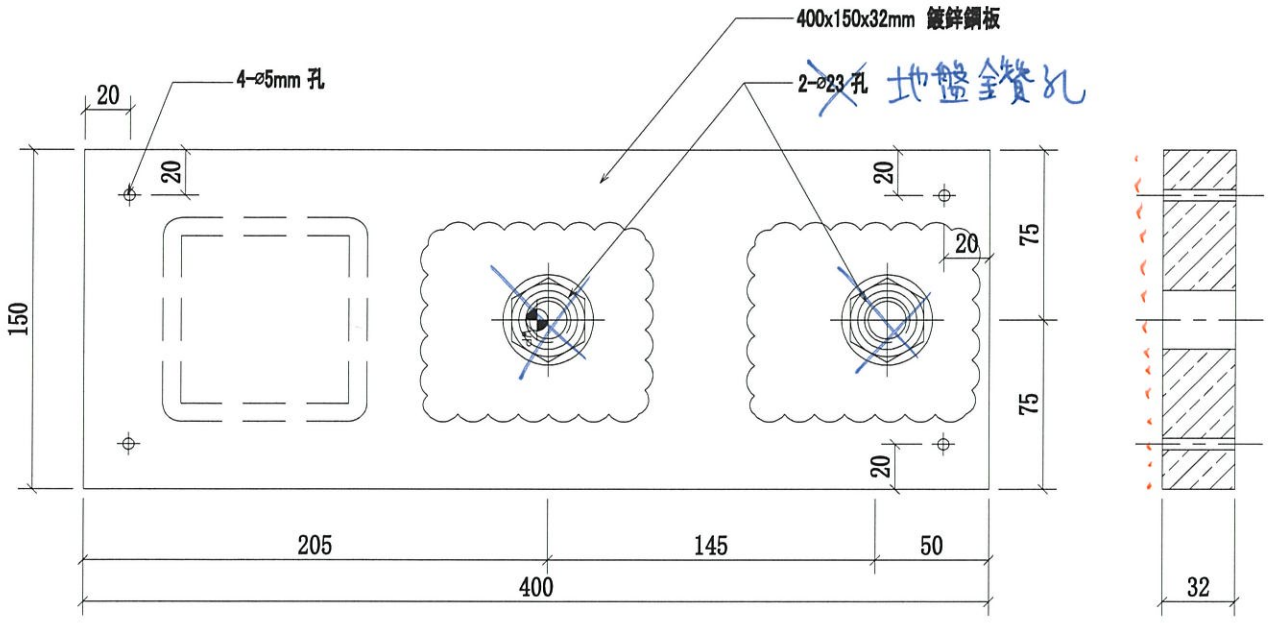


一面油漆青油

序號	物料編號	數量	使用位置	樓層
01	GS01-AK03	4	SD-GB-5004A	T3/(1F)
02	GS01-AK03	4	SD-GB-5004	T2/(1F)
03	GS01-AK03	4	SD-GB-5004B	T1/(1F)
04	GS01-AK03	12	SD-GB-5005A	T3/(2/F;20/F;21/F)
05	GS01-AK03	16	SD-GB-5004	T2/(2/F;20/F;21/F;22)
06	GS01-AK03	12	SD-GB-5005B	T1/(2/F;20/F;21/F)

名稱	攔河鋼格柵鍍鋅鋼板	制圖	CJM	2020.12.15	修改	A		
材料	32mm 鍍鋅鋼板(材質:Gr355)	復核	SHUI	2020.12.25	日期	2021.01.28		
顏色	熱浸鋅	批準			圖號	GS01-AK03		

美特鋁質 有限公司
MIDI Aluminium Fabricator Ltd.

工程號	J-852	地盤	亞皆老街／攔河

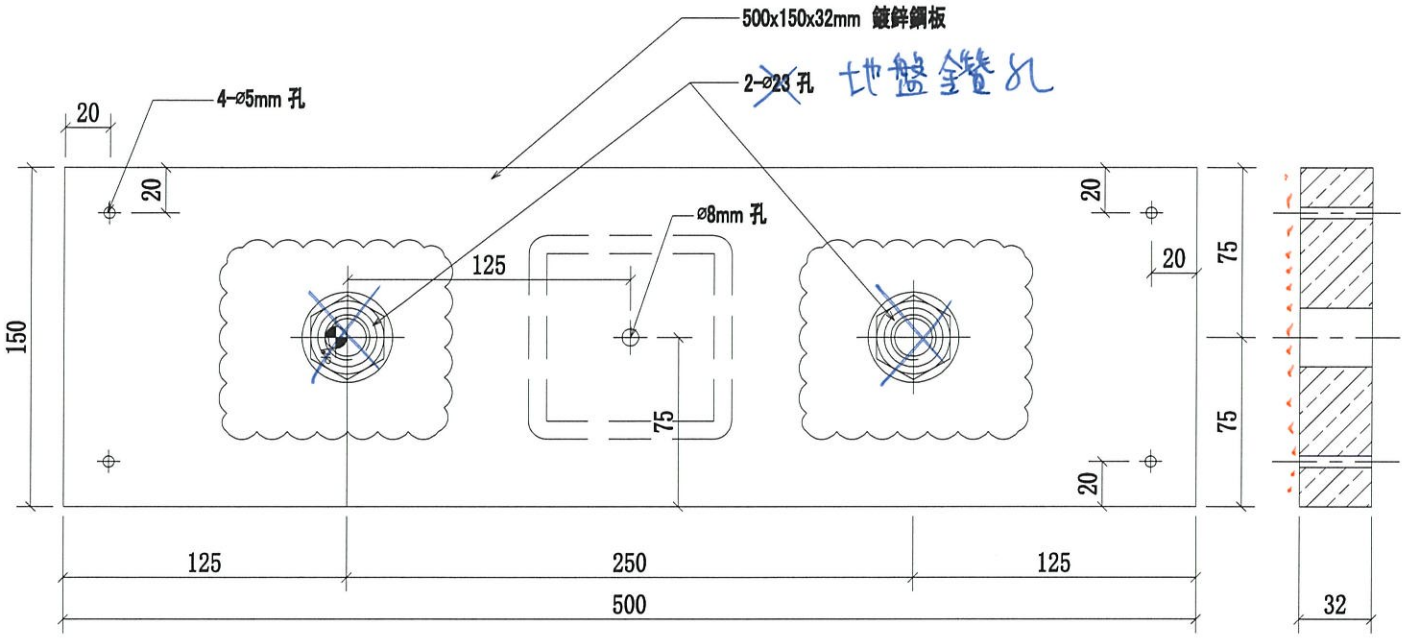


一面油漆青油

序號	物料編號	數量	使用位置	樓層
01	GS01-AK03~~4~~	4	SD-GB-5004A	T3/(1F)
02	GS01-AK03~~4~~	4	SD-GB-5004	T2/(1F)
03	GS01-AK03~~4~~	4	SD-GB-5004B	T1/(1F)
04	GS01-AK03~~4~~	12	SD-GB-5005A	T3/(2/F; 20/F; 21/F)
05	GS01-AK03~~4~~	16	SD-GB-5004	T2/(2/F; 20/F; 21/F; 22)
06	GS01-AK03~~4~~	12	SD-GB-5005B	T1/(2/F; 20/F; 21/F)

名稱	攔河鋼格柵鍍鋅鋼板	制圖	CJM	2020.12.15	修改	A		
材料	32mm 鍍鋅鋼板 (材質：Gr355)	復核	SHUI	2020.12.25	日期	2021.01.28		
顏色	熱浸鋅	批準			圖號	GS01-AK04		

美特鋁質 有限公司
MIDI Aluminium Fabricator Ltd.

工程號	J-852	地盤	亞皆老街／攔河

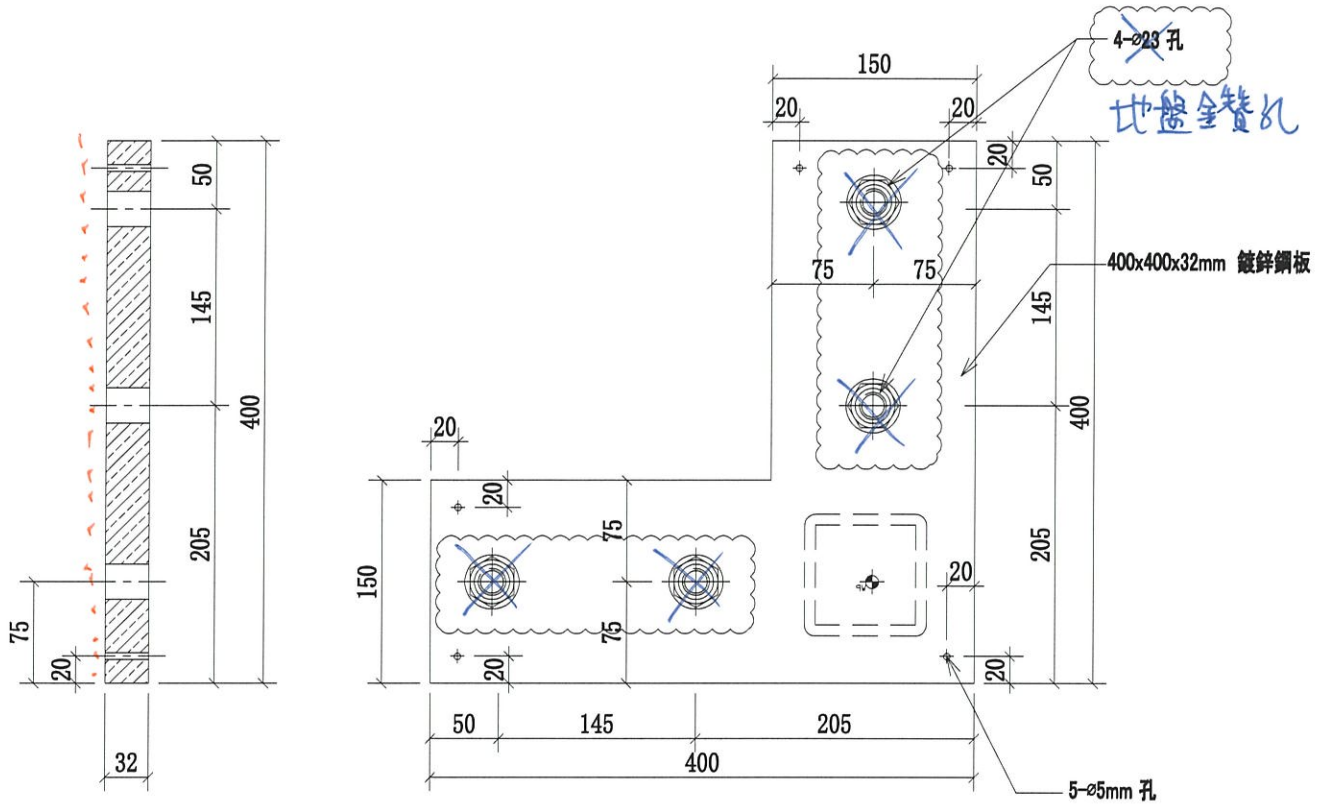


一面油漆青油

序號	物料編號	數量	使用位置	樓層
01	GS01-AK06	2	5004A	T3/(1F)
02	GS01-AK06	2	5004	T2/(1F)
03	GS01-AK06	2	5004B	T1/(1F)
04	GS01-AK06	6	5005A	T3/(2/F;20/F;21/F)
05	GS01-AK06	8	5005	T2/(2/F;20/F;21/F;22)
06	GS01-AK06	6	5005B	T1/(2/F;20/F;21/F)

名稱	攔河鋼格柵鍍鋅鋼板	制圖	CJM	2020.12.15	修改	A		
材料	32mm 鍍鋅鋼板 (材質:Gr355)	復核	SHUI	2020.12.25	日期	2021.01.28		
顏色	熱浸鋅	批準			圖號	GS01-AK06		

美特鋁質 有限公司
MIDI Aluminium Fabricator Ltd.

工程號	J-852	地盤	亞皆老街/攔河

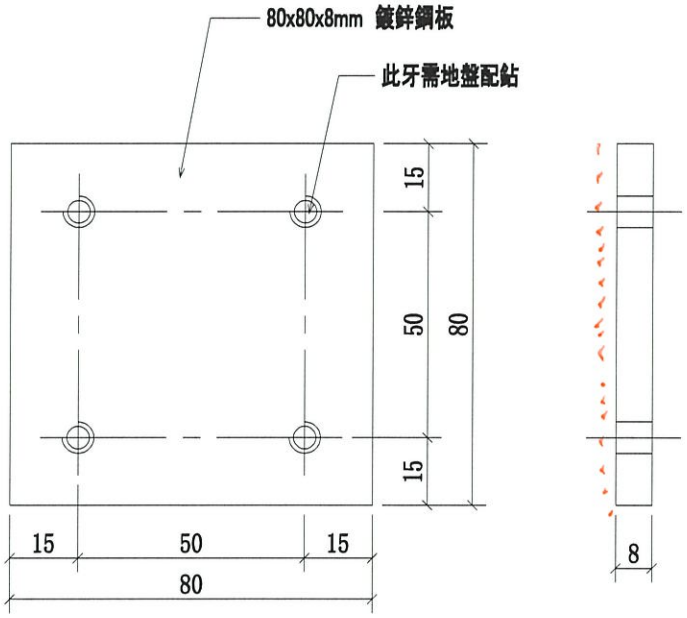

一面油漆青油

序號	物料編號	數量	使用位置	樓層
01	GS01-AK08	10	5004A	T3/(1F)
02	GS01-AK08	10	5004	T2/(1F)
03	GS01-AK08	10	5004B	T1/(1F)
04	GS01-AK08	30	5005A	T3/(2/F;20/F;21/F)
05	GS01-AK08	40	5005	T2/(2/F;20/F;21/F;22)
06	GS01-AK08	30	5005B	T1/(2/F;20/F;21/F)

名稱	攔河鋼架封堵鋼板	制圖	CJM	2020.12.15	修改	A		
材料	8mm 鍍鋅鋼板(材質:SJ275)	復核	SHUI	2020.12.25	日期	2021.01.28		
顏色	熱浸鋅	批準			圖號	GS01-AK08		


美特鋁質有限公司
MIDI Aluminium Fabricator Ltd.

QF005/8

圖則登記表
DRAWING REGISTER

			接收日期 Receiving Date (適用於客戶圖則)									
工程名稱 Project Title:	亞皆老街	年										
欄河5006A, 5006, 5006B鋼企料鋼橫樑及鋼碼項目(大貨去除3;5;6)		月										
工程編號 Project No:	J-852 (欄河)	日										
分發予 Distributed To			發出日期 Issued Date									
		年	20	21	21							
		月	12	01	01							
		日	30	15	29							

圖則編號 Drg. No.	圖則名稱 Drawing Title		修訂編號 Revision No.									
5006A-GP	5006A欄河鋼格柵位置圖	1	-	-	-							
5006-GP	5006欄河鋼格柵位置圖	2	-	-	-							
5006B-GP	5006B欄河鋼格柵位置圖	3	-	-	-							
56A;56;56B-MS06-Z01	欄河鋼格柵組裝圖	4	-	-	-							
56A;56;56B-MS06-Z01R	欄河鋼格柵組裝圖	5	-	-	-							
56A-MS06-Z02	欄河鋼格柵組裝圖	6	-	-	-							
56A-MS06-Z03	欄河鋼格柵組裝圖	7	-	-	-							
56-MS06-Z04	欄河鋼格柵組裝圖	8	-	-	-							
56-MS06-Z05	欄河鋼格柵組裝圖	9	-	-	-							
56B-MS06-Z06	欄河鋼格柵組裝圖	10	-	-	-							
56B-MS06-Z07	欄河鋼格柵組裝圖	11	-	-	-							
56A;56;56B-MS06-GMU01	欄河鋼格柵邊立柱	12	-	-	A							
56A;56;56B-MS06-GMU02	欄河鋼格柵轉角立柱	13	-	-	A							
56A;56;56B-MS06-GMU02R	欄河鋼格柵轉角立柱	14	-	-	A							
56A;56;56B-MS06-GMU03	欄河鋼格柵中間立柱	15	-	-	A							
56A;56;56B-MS06-GTR01	欄河鋼格柵橫梁	16	-	-	A							
56A;56;56B-MS06-GTR02	欄河鋼格柵橫梁	17	-	-	A							
56A;56;56B-MS06-GTR03	欄河鋼格柵橫梁	18	-	A	B							
56A;56;56B-MS06-GTR04	欄河鋼格柵橫梁	19	-	-	A							
56A;56;56B-MS06-GTR05	欄河鋼格柵橫梁	20	-	-	A							
56A;56;56B-MS06-GTR06	欄河鋼格柵橫梁	21	-	-	A							
GS01-AK03	欄河鋼格柵鍍鋅鋼板	22	-	-	A							
GS01-AK04	欄河鋼格柵鍍鋅鋼板	23	-	-	A							
GS01-AK06	欄河鋼格柵鍍鋅鋼板	24	-	-	A							
GS01-AK08	欄河鋼格柵鍍鋅槽鋼	25	-	-	A							

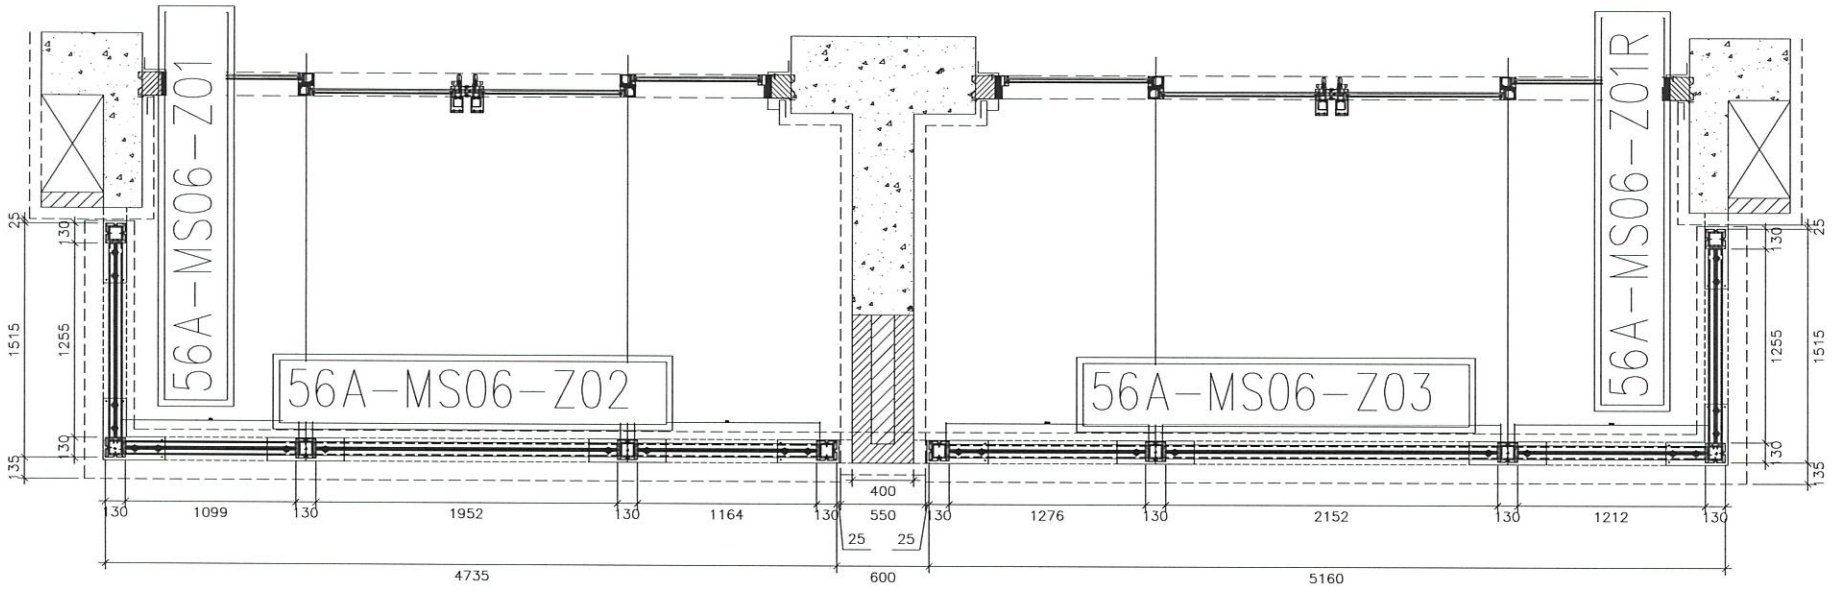

1 / 5006A TYPICAL PART PLAN FOR
T3 FLAT A & B BALCONY
3/F-5/F;6/F TYPICAL FLOOR

發貨時：一個完整露臺的鋼件
打包成一扎，同時出貨到地盤


鋼件位置圖

5006A=11 樘
(F7, 8, 9, 10, 11, 12,
15, 16, 17, 18, 19)
3, 5, 6F/樣板層除外

美特鋁質 有限公司
MIDI Aluminium Fabricator Ltd.

工程號	J-852	地盤	亞皆老街/灝河

名稱	5006A 灝河鋼架位置圖	制圖	CJM	2020.12.15	修改		
材料	材料：20x20(40x20)方鋼	復核	SHUI	2020.12.20	日期		
顏色		批準			圖號		5006A-GP

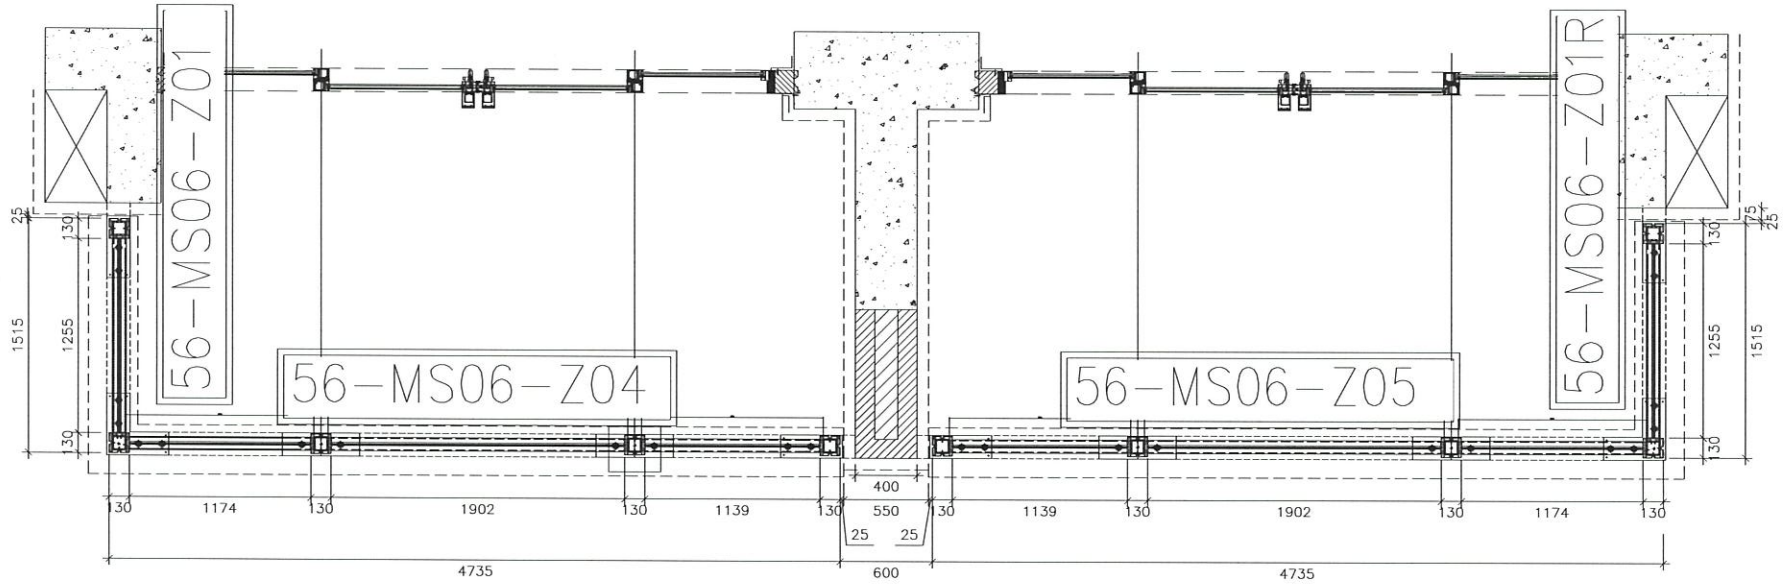

1 / 5006 TYPICAL PART PLAN FOR
T2 FLAT A & B BALCONY
3/F-5/F;6F TYPICAL FLOOR

鋼件位置圖


發貨時：一個完整露臺的鋼件
打包成一扎，同時出貨到地盤

5006=11 樘
(F7, 8, 9, 10, 11, 12,
15, 16, 17, 18, 19)
3, 5, 6F/樣板層除外

美特鋁質 有限公司
MIDI Aluminium Fabricator Ltd.

工程號	J-852
地盤	亞皆老街/攔河

修改					
日期					
圖號	5006-GP				
制圖	CJM	2020.12.15			
復核	SHUI	2020.12.20			
批準					
名稱	5006 攔河鋼架位置圖				
材料	材料：20x20(40x20)方鋼				
顏色					

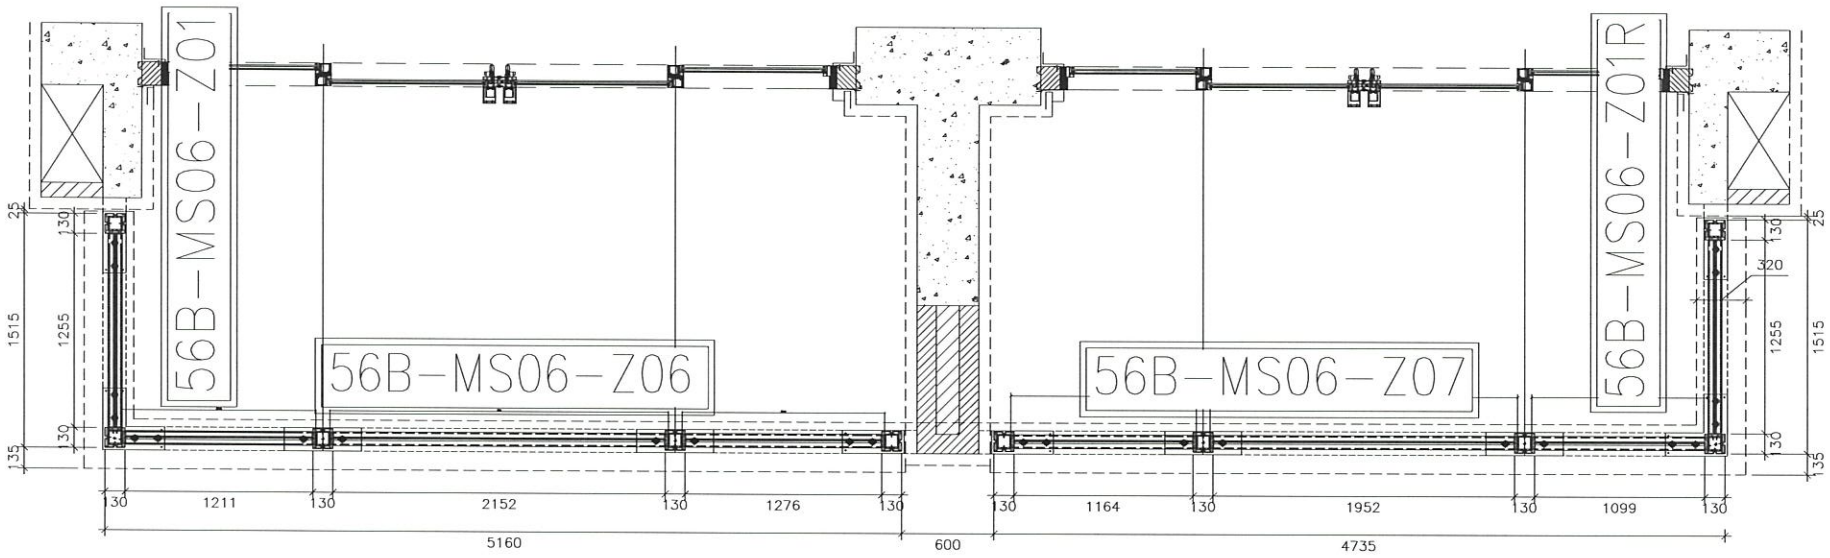

1 5006B TYPICAL PART PLAN FOR
T1 FLAT A & B BALCONY
3/F-5/F;6F TYPICAL FLOOR

鋼件位置圖

發貨時：一個完整露臺的鋼件
打包成一扎，同時出貨到地盤

5006B=11 樘
(F7, 8, 9, 10, 11, 12,
15, 16, 17, 18, 19)
3, 5, 6F/樣板層除外

美特鋁質 有限公司
MIDI Aluminium Fabricator Ltd.


工程號	J-852	地盤	亞皆老街/欄河

名稱	5006B 欄河鋼架位置圖	制圖	CJM	2020.12.15	修改		
材料	材料：20x20(40x20)方鋼	復核	SHUI	2020.12.20	日期		
顏色		批準			圖號	5006B-GP	

Ref: E12523B

美特鋁質 有限公司
MIDI Aluminium Fabricator Ltd.

工程號	J-852	地盤	亞皆老街/攔河

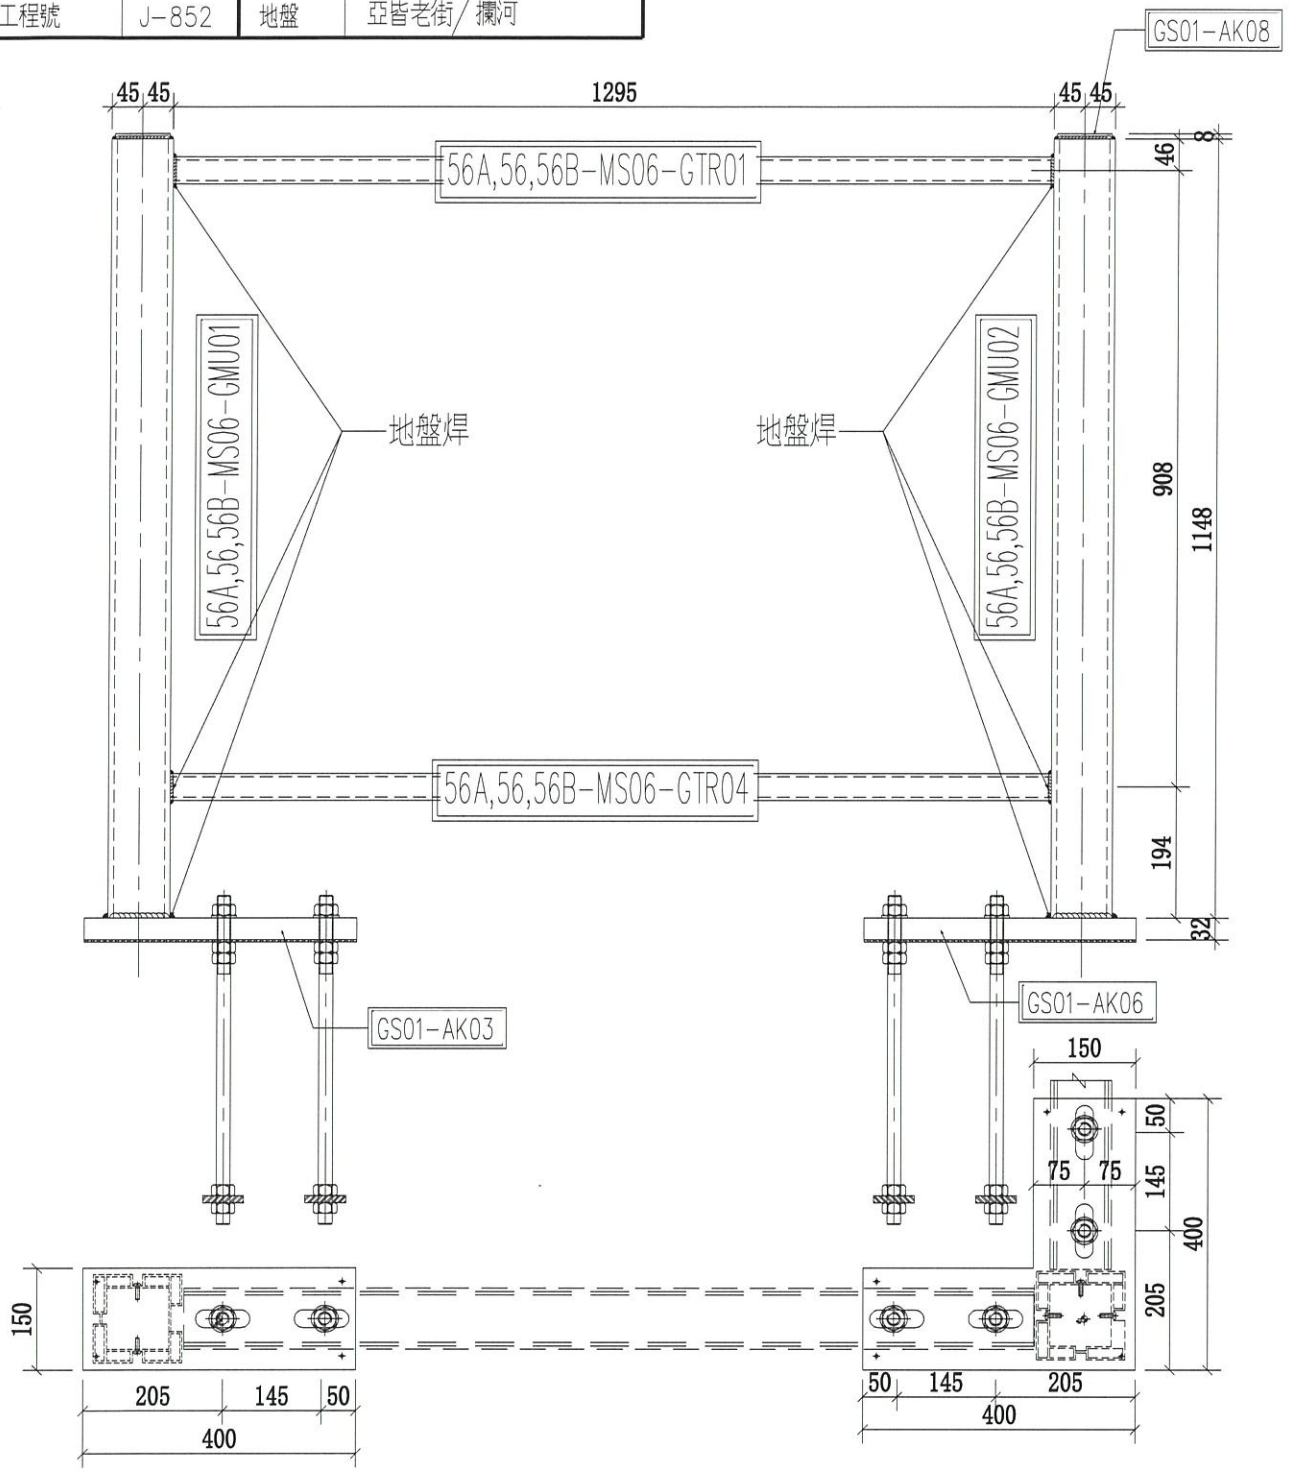


序號	物料編號	數量	使用位置	樓層
01	56B-MS06-Z01	11	SD-GB-5006B	T1/(7F~19F)
02	56-MS06-Z01	11	SD-GB-5006	T2/(7F~19F)
03	56A-MS06-Z01	11	SD-GB-5006A	T3/(7F~19F)

名稱	攔河鋼架組裝圖	制圖	CJM	2020.12.15	修改			
材料	90x90x8鋼通(80x40)鋼通	復核	SHUI	2020.12.20	日期			
顏色		批準			圖號	56A,56,56B-MS06-Z01		

Ref: ET2532B

美特鋁質 有限公司
MIDI Aluminium Fabricator Ltd.

工程號	J-852	地盤	亞皆老街／欄河

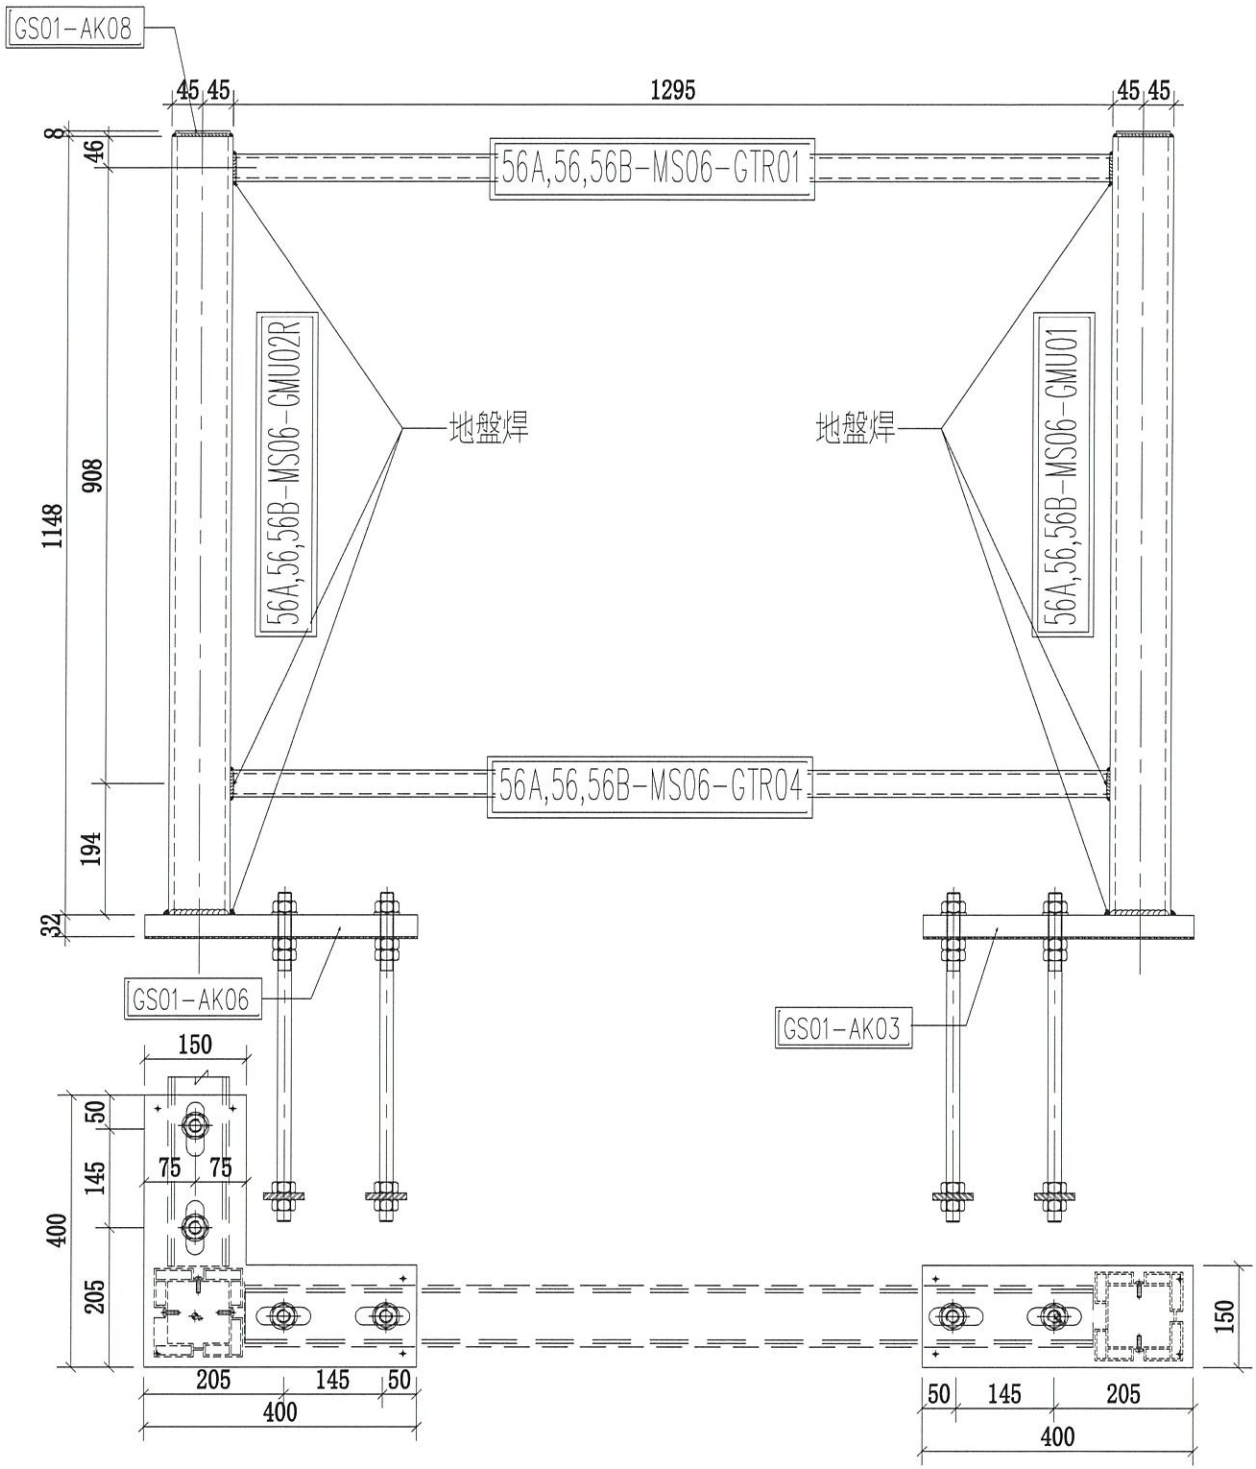

序號	物料編號	數量	使用位置	樓層
01	56A-MS06-Z01R	11	SD-GB-5006A	T3/(7F~19F)
02	56-MS06-Z01R	11	SD-GB-5006	T2/(7F~19F)
03	56B-MS06-Z01R	11	SD-GB-5006A	T1/(7F~19F)


名稱	欄河鋼架組裝圖	制圖	CJM	2020.12.15	修改			
材料	90x90x8鋼通(80x40)鋼通	復核	SHUI	2020.12.20	日期			
顏色		批準			圖號	56A,56,56B-MS06-Z01R		

Ref: EI 2532B

美特鋁質 有限公司
MIDI Aluminium Fabricator Ltd.

工程號	J-852	地盤	亞皆老街/攔河



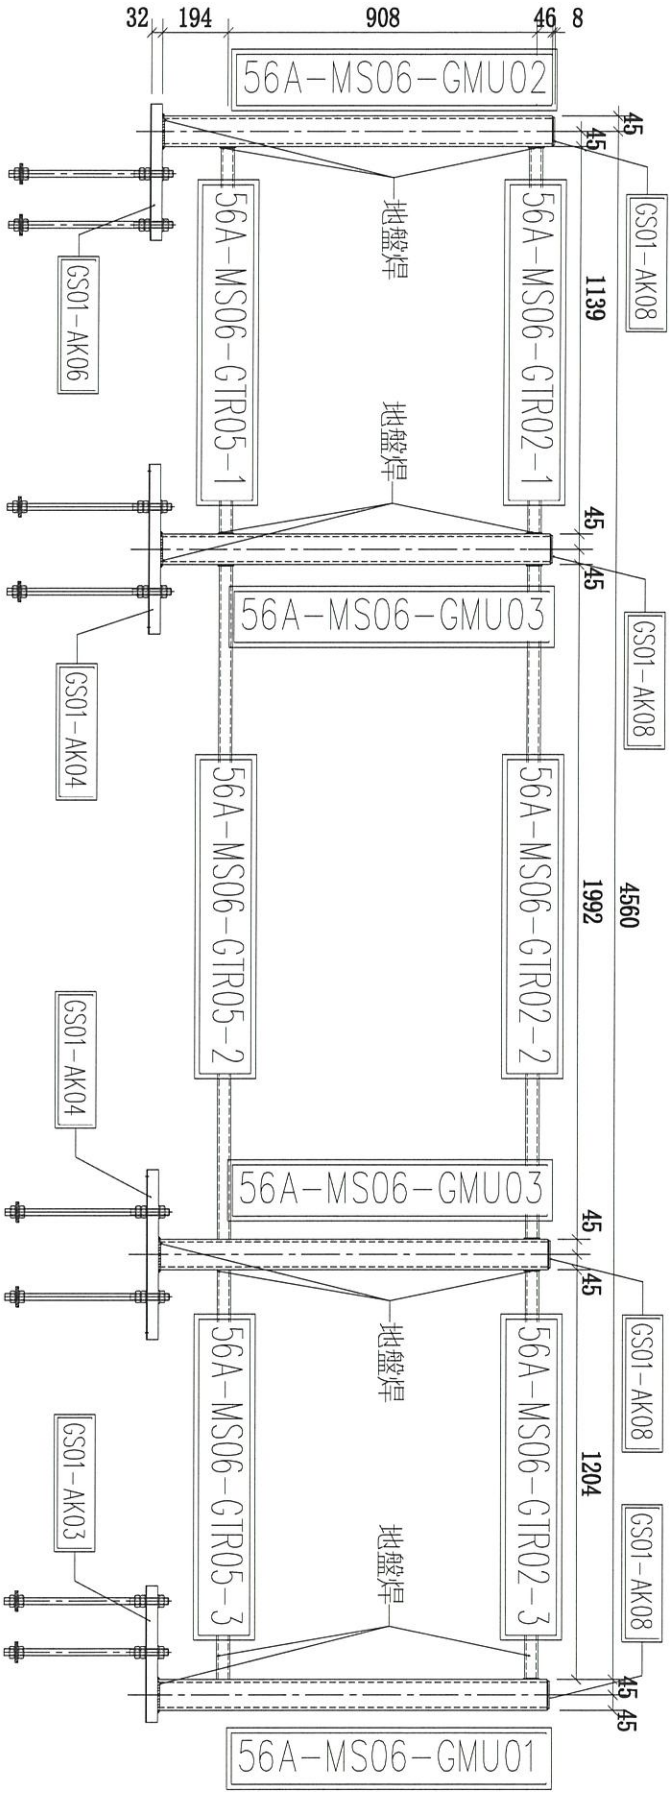

序號	物料編號	數量	使用位置	樓層
01	56A-MS06-Z02	11	SD-GB-5006A	T3/(7F~19F)
02				
03				


名稱	攔河鋼架組裝圖	制圖	CJM	2020.12.15	修改			
材料	90x90x8鋼通(80x40)鋼通	復核	SHUI	2020.12.20	日期			
顏色		批準			圖號	56A-MS06-Z02		

Ref= EI2532B

美特鋁質 有限公司
MIDI Aluminium Fabricator Ltd.

工程號	J-852	地盤	亞皆老街/攔河



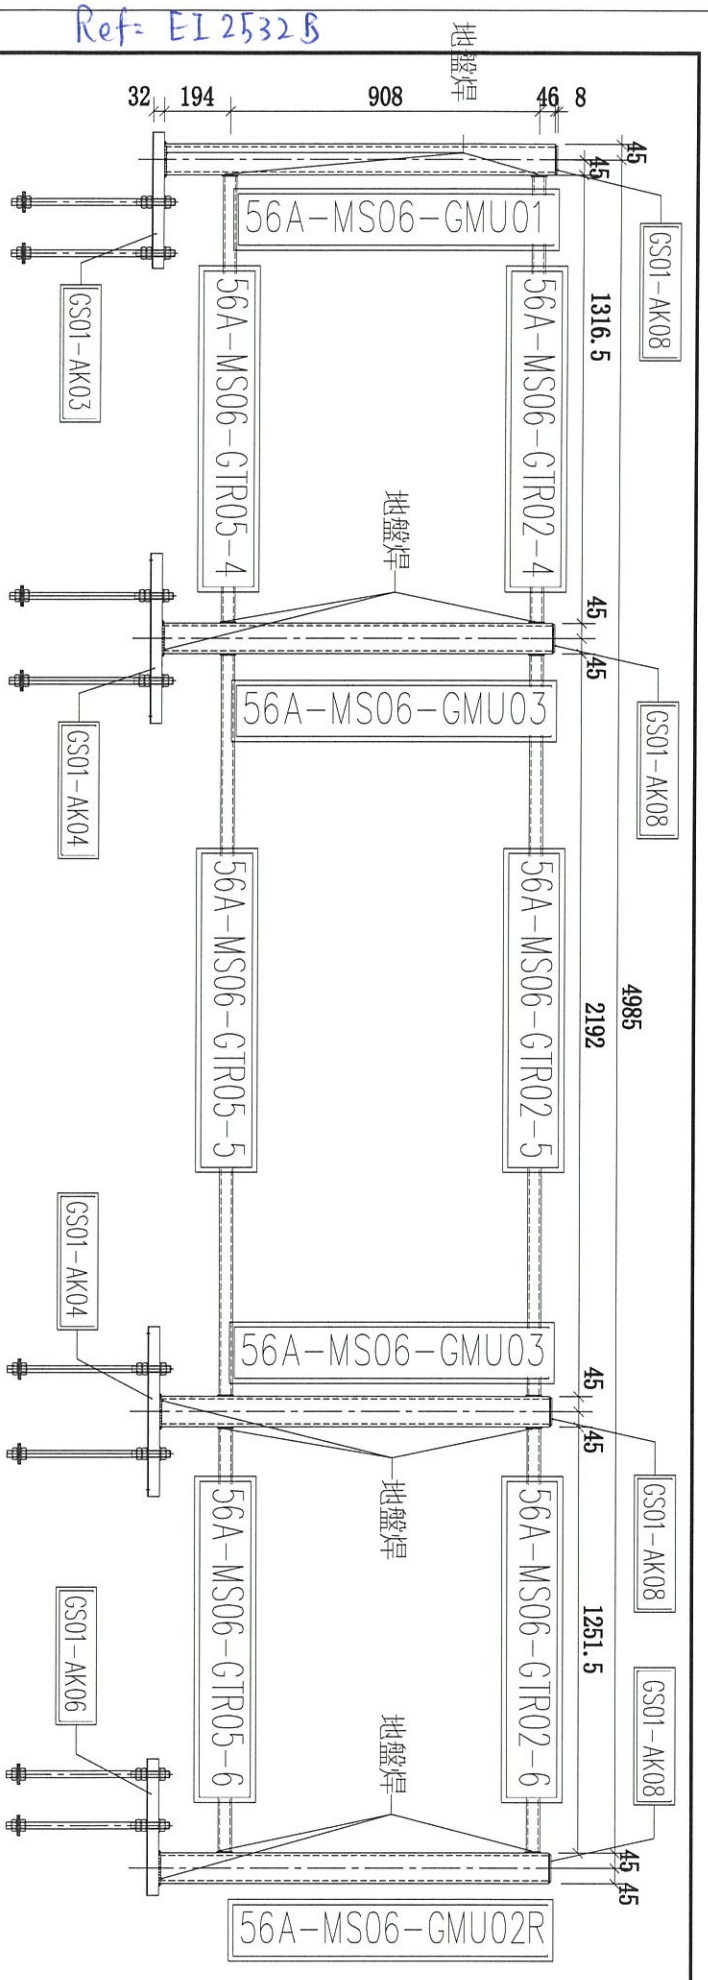


序號	物料編號	數量	使用位置	樓層
01	56A-MS06-Z03	3	SD-GB-5006A	T3/(7F~19F)
02				
03				


名稱	攔河鋼架組裝圖	制圖	CJM	2020.12.15	修改			
材料	90x90x8鋼通(80x40)鋼通	復核	SHUI	2020.12.20	日期			
顏色		批準			圖號	56A-MS06-Z03		

Ref= EI 2532B

美特鋁質 有限公司
MIDI Aluminium Fabricator Ltd.

工程號	J-852	地盤	亞皆老街/攔河

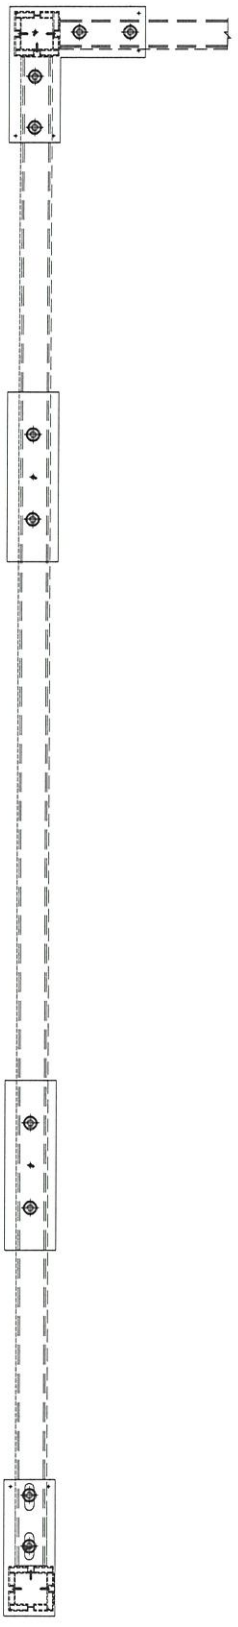

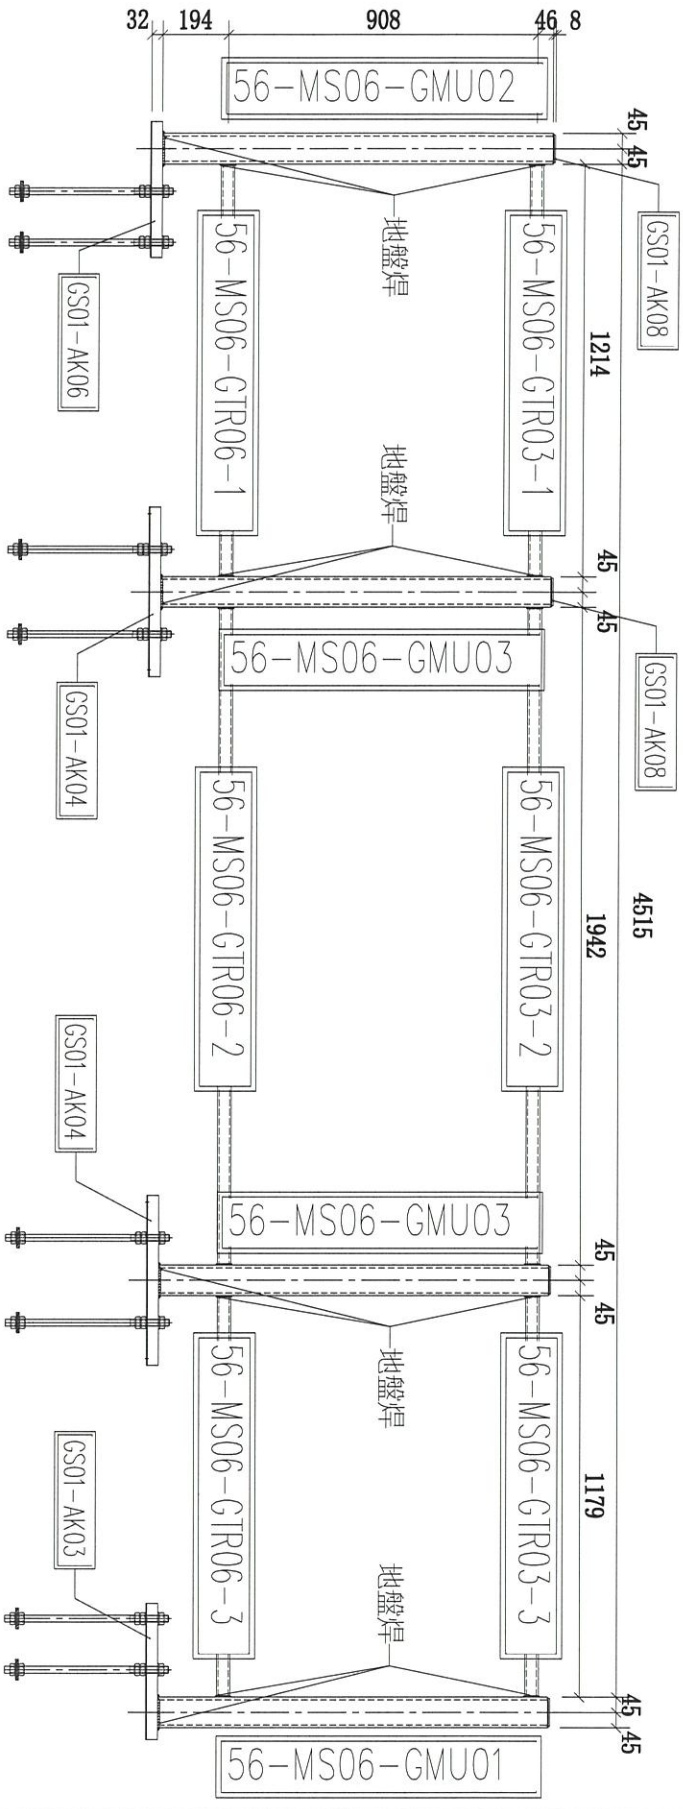

序號	物料編號	數量	使用位置	樓層
01	56-MS06-Z04	3	SD-GB-5006	T2/(7F~19F)
02				
03				


名稱	攔河鋼架組裝圖	制圖	CJM	2020.12.15	修改			
材料	90x90x8鋼通(80x40)鋼通	復核	SHUI	2020.12.20	日期			
顏色		批準			圖號	56-MS06-Z04		

Ref: E1 2532B

美特鋁質 有限公司
MIDI Aluminium Fabricator Ltd.

工程號	J-852	地盤	亞皆老街/攔河



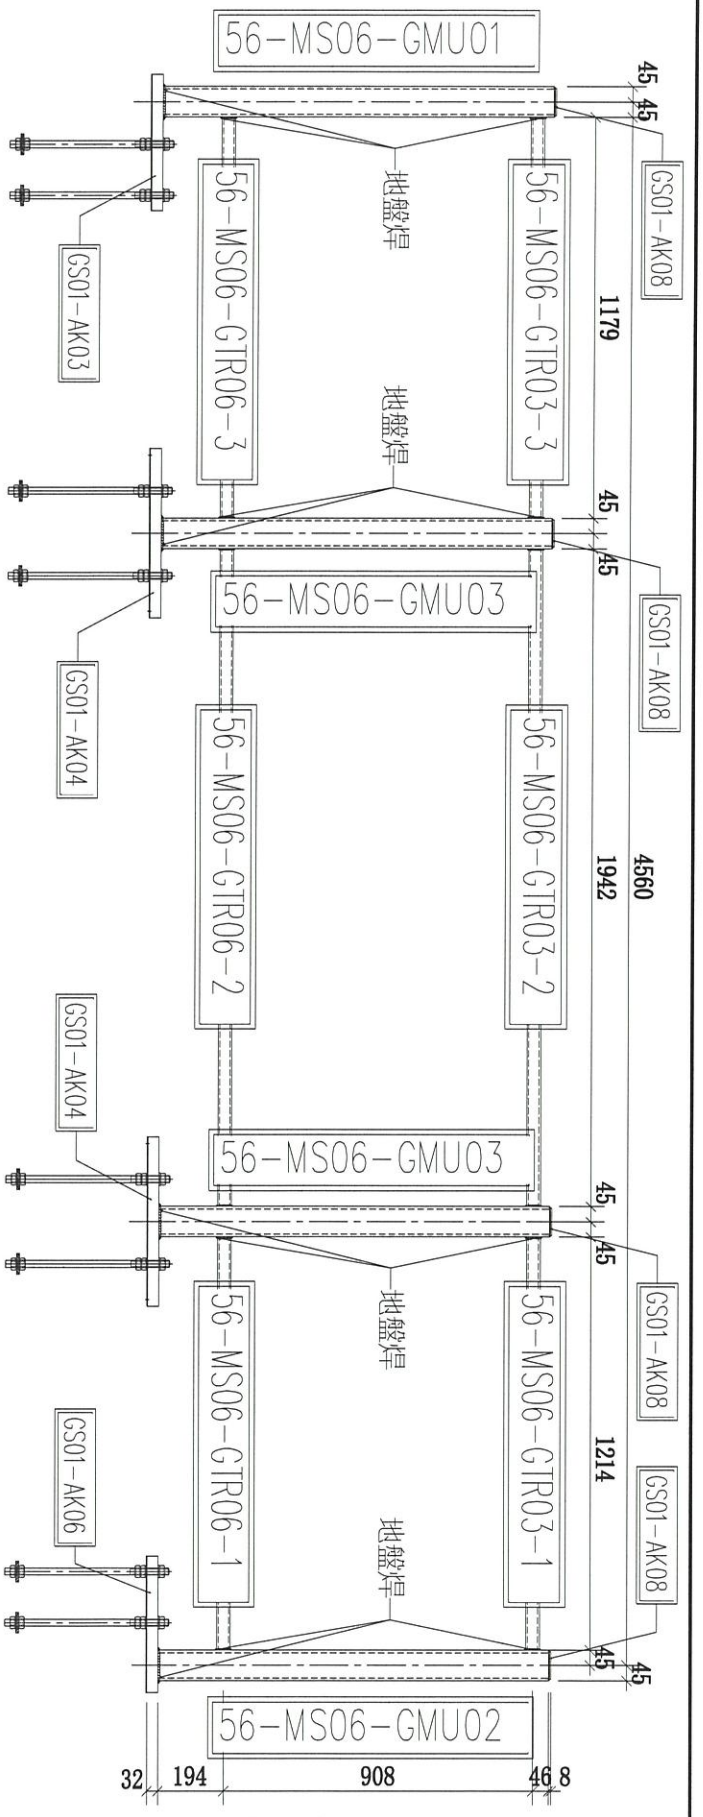

序號	物料編號	數量	使用位置	樓層
01	56-MS06-Z05	3	SD-GB-5006	T2/(7F~19F)
02				
03				


名稱	攔河鋼架組裝圖	制圖	CJM	2020.12.15	修改			
材料	90x90x8鋼通(80x40)鋼通	復核	SHUI	2020.12.20	日期			
顏色		批準			圖號	56-MS06-Z05		

Ref: ET 2532B

美特鋁質 有限公司
MIDI Aluminium Fabricator Ltd.

工程號	J-852	地盤	亞皆老街/攔河



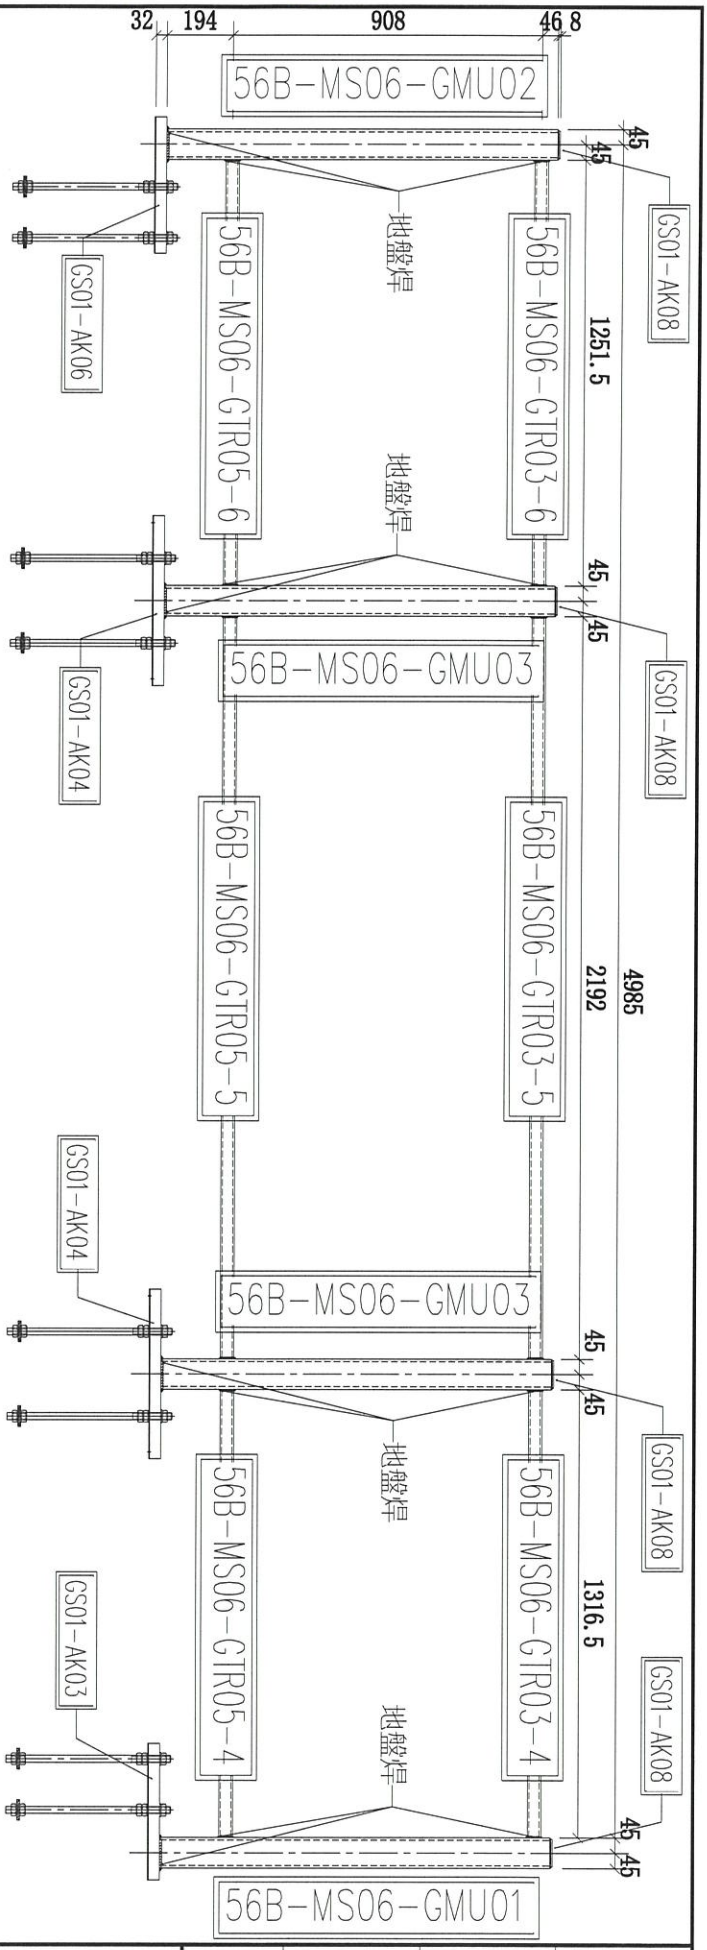


序號	物料編號	數量	使用位置	樓層
01	56B-MS06-Z06	3	SD-GB-5006B	T1/(7F~19F)
02				
03				


名稱	攔河鋼架組裝圖	制圖	CJM	2020.12.15	修改			
材料	90x90x8鋼通(80x40)鋼通	復核	SHUI	2020.12.20	日期			
顏色		批準			圖號	56B-MS06-Z06		

Ref: EI25328

美特鋁質 有限公司
MIDI Aluminium Fabricator Ltd.

工程號	J-852	地盤	亞皆老街/攔河

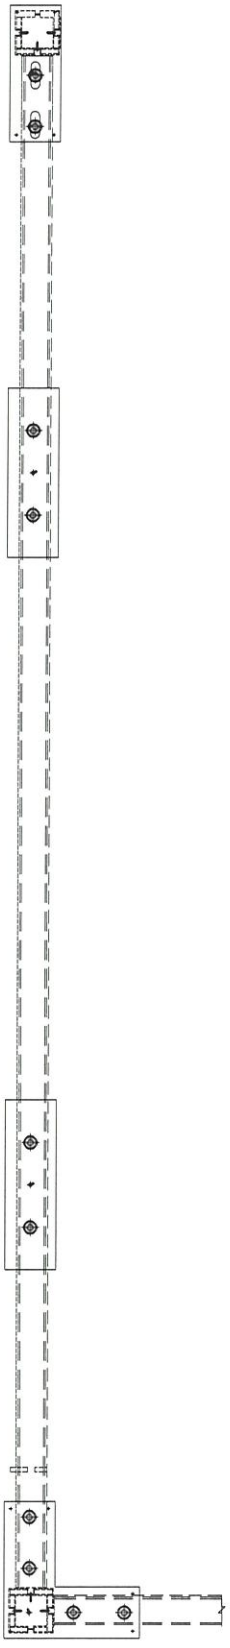

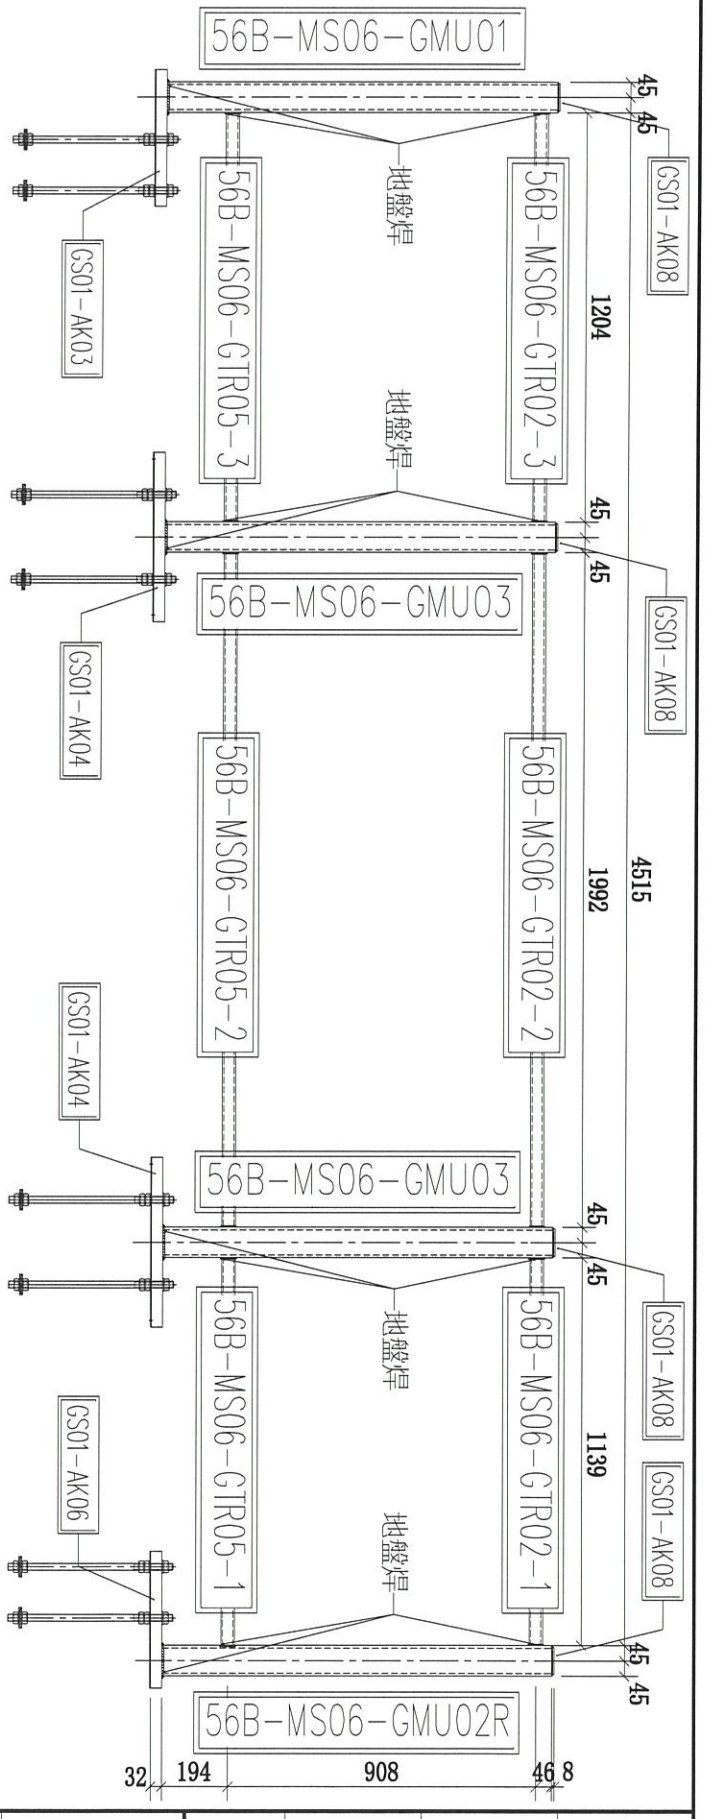


序號	物料編號	數量	使用位置	樓層
01	56B-MS06-Z07	3	SD-GB-5006B	T1/(7F~19F)
02				
03				


名稱	攔河鋼架組裝圖	制圖	CJM	2020.12.15	修改			
材料	90x90x8鋼通(80x40)鋼通	復核	SHUI	2020.12.20	日期			
顏色		批準			圖號	56B-MS06-Z07		

Ref: E1 X32

美特鋁質 有限公司
MIDI Aluminium Fabricator Ltd.

工程號	J-852	地盤	亞皆老街/攔河

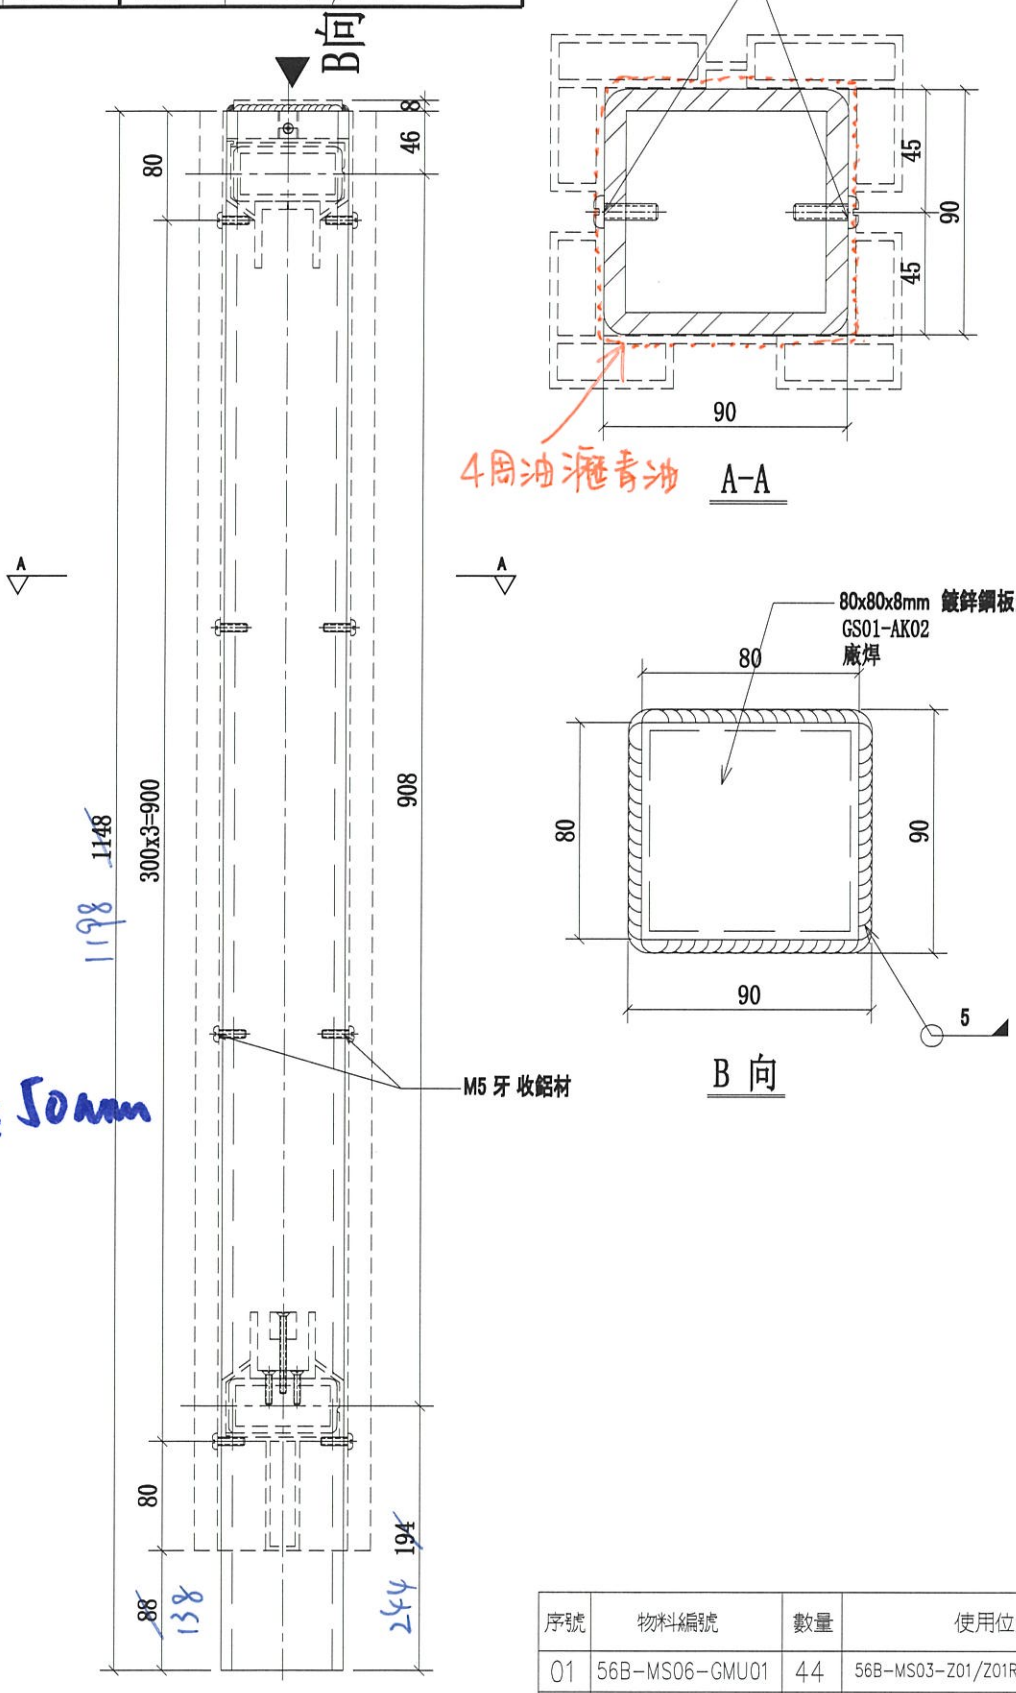

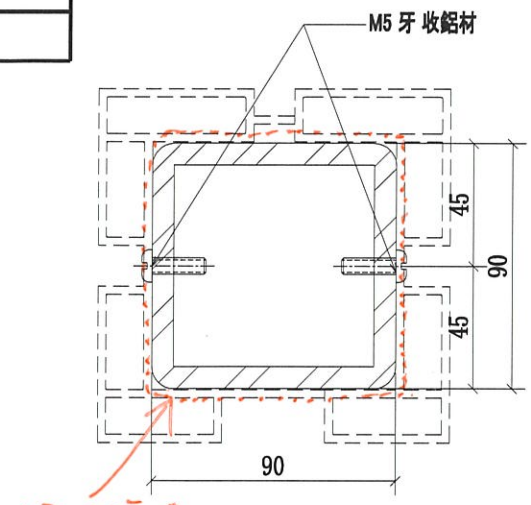

A-A

B 向


序號	物料編號	數量	使用位置	樓層
01	56B-MS06-GMU01	44	56B-MS03-Z01/Z01R/Z06/Z07	T1/(7F~19F)
02	56-MS06-GMU01	44	56-MS03-Z01/Z01R/Z04/Z05	T2/(7F~19F)
03	56A-MS06-GMU01	44	56A-MS03-Z01/Z01R/Z02/Z03	T3/(7F~19F)


名稱	攔河鋼架邊立柱	制圖	CJM	2020.12.15	修改	A		
材料	90x90x8mm 鍍鋅鋼通(材質:SJ275)	復核	SHUI	2020.12.20	日期	2021.01.28		
顏色	熱浸鋅	批準			圖號	56A,56,56B-MS06-GMU01		

Ref: E2 X532C

美特鋁質 有限公司
MIDI Aluminium Fabricator Ltd.


工程號	J-852	地盤	亞皆老街/攔河

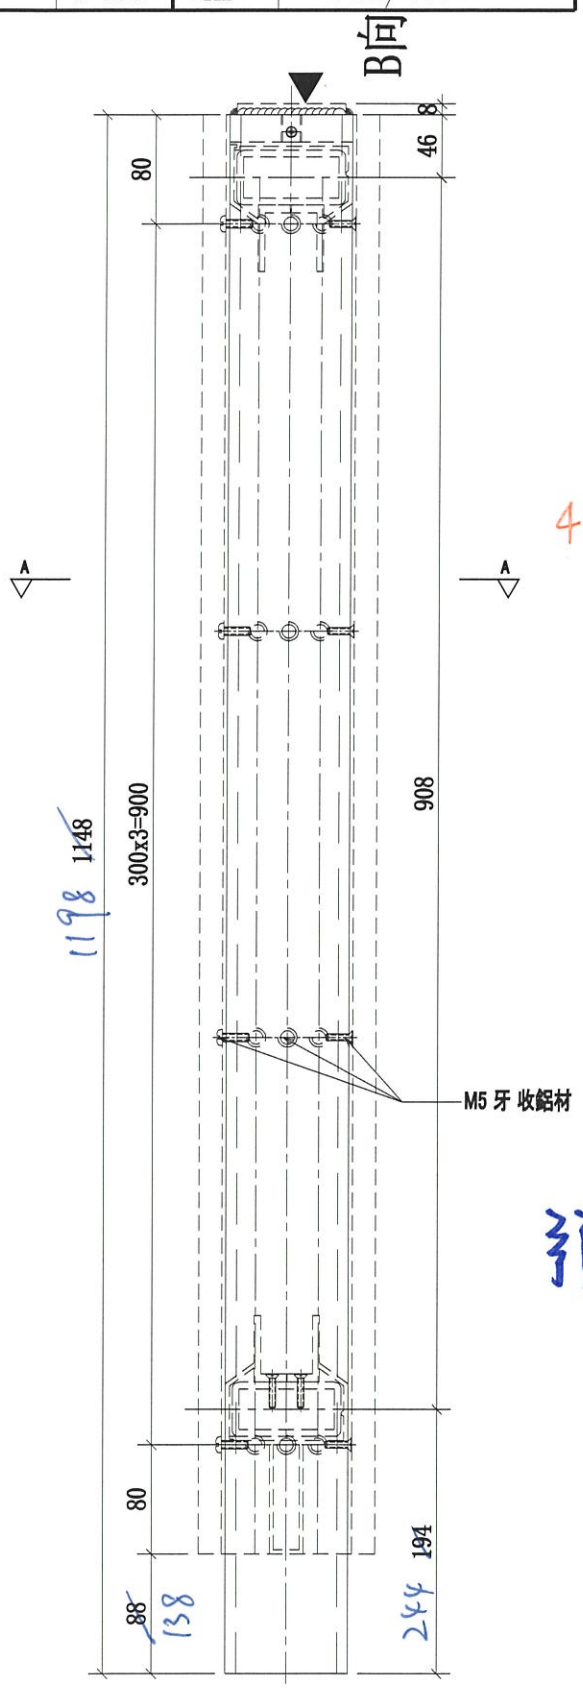

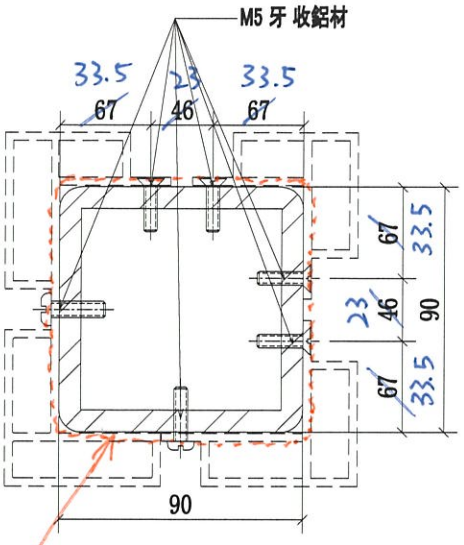

A-A

4周油漆青油

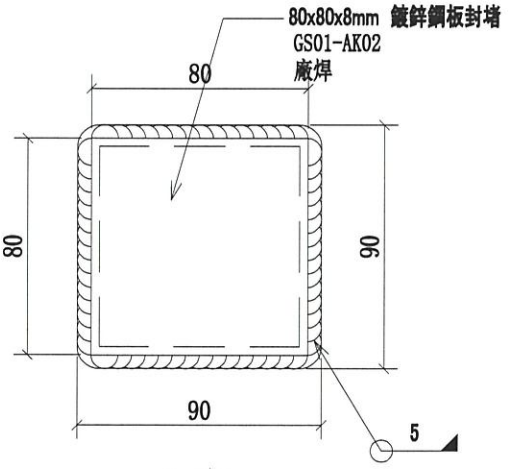

B 向


須長10mm


序號	物料編號	數量	使用位置	樓層
01	56B-MS06-GMU02	11	56B-MS03-Z01	T1/(7F~19F)
02	56-MS06-GMU02	11	56-MS03-Z01	T2/(7F~19F)
03	56A-MS06-GMU02	11	56A-MS03-Z01	T3/(7F~19F)

名稱	攔河鋼架轉角立柱	制圖	CJM	2020.12.15	修改	A		
材料	90x90x8mm 鍍鋅鋼通(材質:SJ275)	復核	SHUI	2020.12.20	日期	2021.01.28		
顏色	熱浸鋅	批準			圖號	56A,56,56B-MS06-GMU02		


美特鋁質 有限公司
MIDI Aluminium Fabricator Ltd.

工程號	J-852	地盤	亞皆老街/攔河

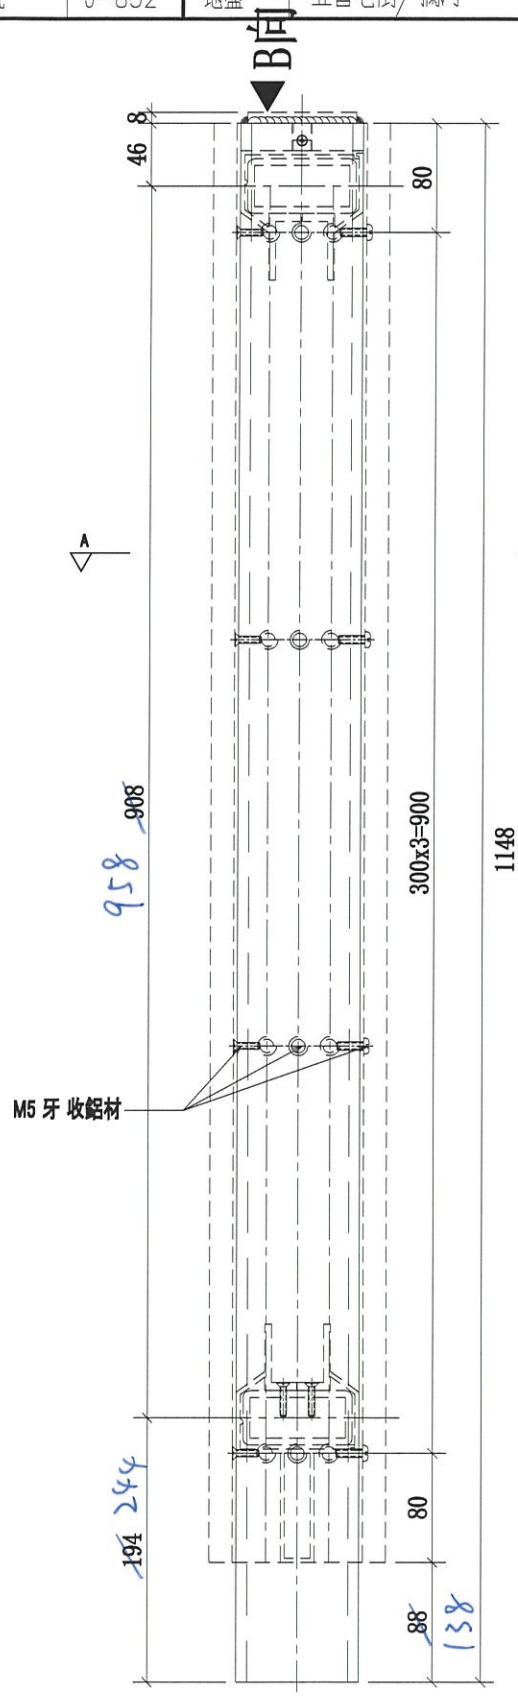

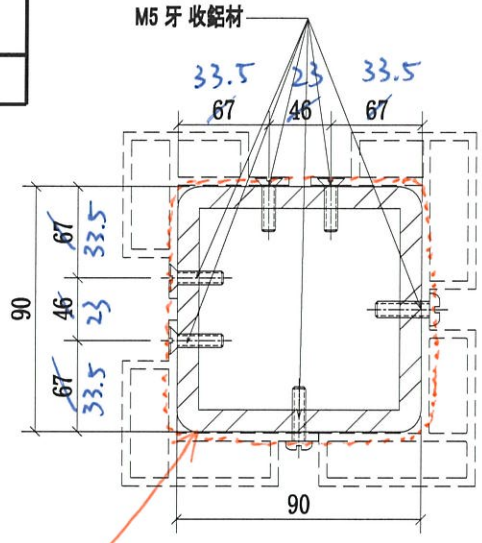

A-A

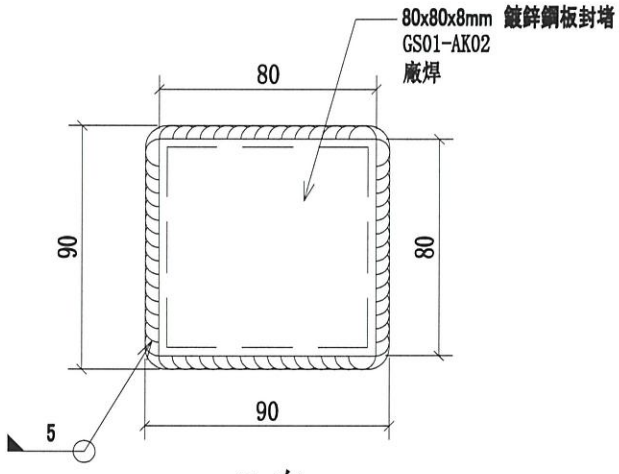

B 向

預長50mm


序號	物料編號	數量	使用位置	樓層
01	56B-MS06-GMU02R	11	56B-MS03-Z01R	T1/(7F~19F)
02	56-MS06-GMU02R	11	56-MS03-Z01R	T2/(7F~19F)
03	56A-MS06-GMU02R	11	56A-MS03-Z01R	T3/(7F~19F)


名稱	攔河鋼架轉角立柱	制圖	CJM	2020.12.15	修改	A		
材料	90x90x8mm 鍍鋅鋼通(材質:SJ275)	復核	SHUI	2020.12.20	日期	2021.01.28		
顏色	熱浸鋅	批準			圖號	56A,56,56B-MS06-GMU02R		

Ref: E2 2532

美特鋁質 有限公司
MIDI Aluminium Fabricator Ltd.

工程號	J-852	地盤	亞皆老街／攔河

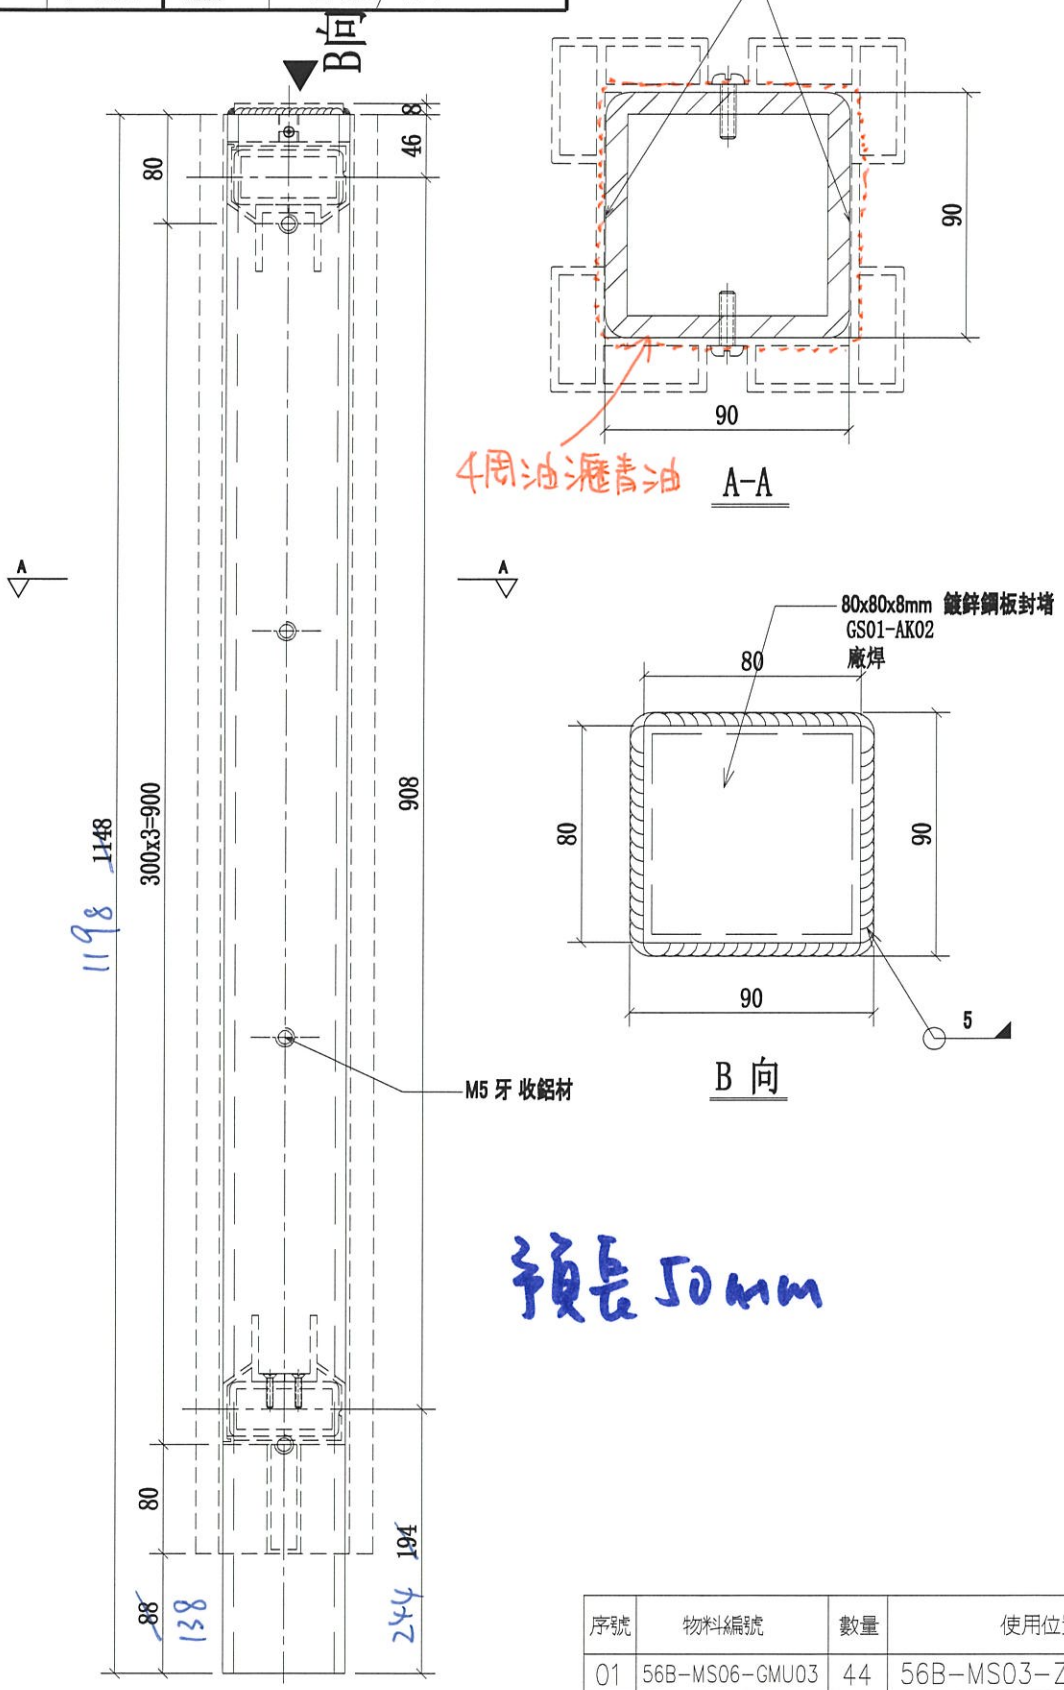

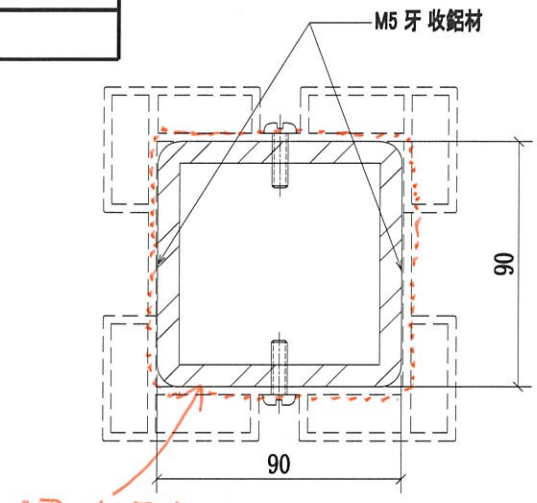

A-A

B 向




序號	物料編號	數量	使用位置	樓層
01	56B-MS06-GMU03	44	56B-MS03-Z06/Z07	T1/(7F~19F)
02	56-MS06-GMU03	44	56-MS03-Z04/Z05	T2/(7F~19F)
03	56A-MS06-GMU03	44	56A-MS03-Z02/Z03	T3/(7F~19F)

名稱	攔河鋼架中間立柱	制圖	CJM	2020.12.15	修改	A		
材料	90x90x8mm 鍍鋅鋼通(材質:SJ275)	復核	SHUI	2020.12.20	日期	2021.01.28		
顏色	熱浸鋅	批準			圖號	56A,56,56B-MS06-GMU03		

美特鋁質 有限公司
MIDI Aluminium Fabricator Ltd.

工程號	J-852	地盤	亞皆老街 ／攔河

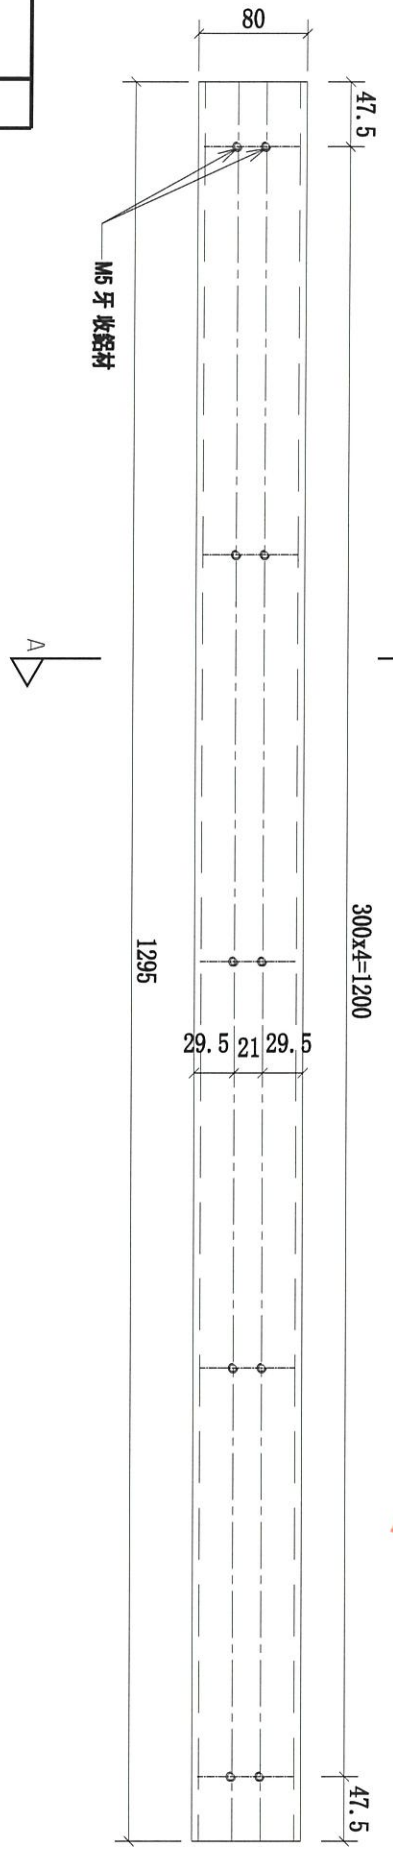

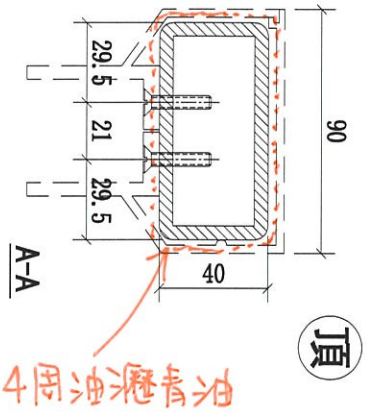



序號	物料編號	數量	使用位置	樓層
01	56B-MS06-GTR01	22	56B-MS03-Z01/Z01R	T1/(7F~19F)
02	56-MS06-GTR01	22	56-MS03-Z01/Z01R	T2/(7F~19F)
03	56A-MS06-GTR01	22	56A-MS03-Z01/Z01R	T3/(7F~19F)

名稱	攔河鋼架橫梁	制圖	CJM	2020.12.15	修改	A		
材料	80x40x5mm 鍍鋅鋼通(材質:SJ275)	復核	SHUI	2020.12.20	日期	2021.01.28		
顏色	熱浸鋅	批準			圖號	56A,56,56B-MS06-GTR01		

美特鋁質 有限公司
MIDI Aluminium Fabricator Ltd.

工程號	J-852	地盤	亞皆老街 ／欄河

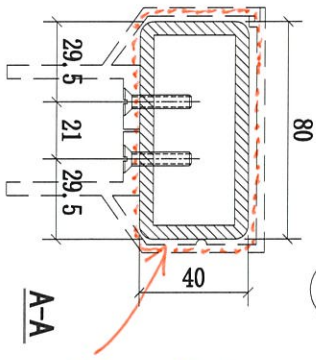

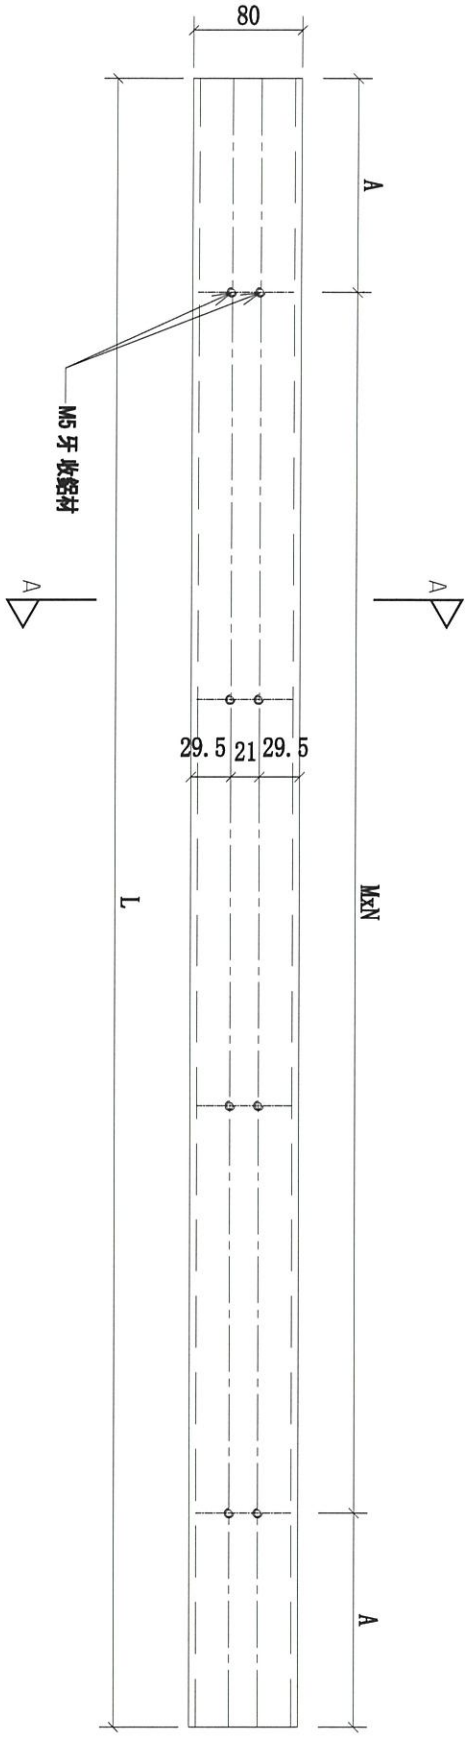


序號	物料編號	數量	L	A	MxN	使用位置	樓層
01	56B-MS06-GTR02-1	11	1139	119.5	300x3	56B-MS03-Z07	T1/(7F~19F)
02	56A-MS06-GTR02-1	11	1139	119.5	300x3	56A-MS03-Z02	T3/(7F~19F)
03	56B-MS06-GTR02-2	11	1992	96	300x6	56B-MS03-Z07	T1/(7F~19F)
04	56A-MS06-GTR02-2	11	1992	96	300x6	56A-MS03-Z02	T3/(7F~19F)
05	56B-MS06-GTR02-3	11	1204	152	300x3	56B-MS03-Z07	T1/(7F~19F)
06	56A-MS06-GTR02-3	11	1204	152	300x3	56A-MS03-Z02	T3/(7F~19F)
07	56B-MS06-GTR02-4	11	1316.5	28.25	300x4	56B-MS03-Z06	T1/(7F~19F)
08	56A-MS06-GTR02-4	11	1316.5	28.25	300x4	56A-MS03-Z03	T3/(7F~19F)
09	56B-MS06-GTR02-5	11	2192	46	300x7	56B-MS03-Z06	T1/(7F~19F)
10	56A-MS06-GTR02-5	11	2192	46	300x7	56A-MS03-Z03	T3/(7F~19F)
11	56B-MS06-GTR02-6	11	1251.5	175.75	300x3	56B-MS03-Z06	T1/(7F~19F)
12	56A-MS06-GTR02-6	11	1251.5	175.75	300x3	56B-MS03-Z03	T3/(7F~19F)

名稱	欄河鋼架橫梁	制圖	CJM	2020.12.15	修改	A		
材料	80x40x5mm 鍍鋅鋼通(材質:SJ275)	復核	SHUI	2020.12.20	日期	2021.01.28		
顏色	熱浸鋅	批準			圖號	56A,56,56B-MS06-GTR02		


美特鋁質 有限公司
MIDI Aluminium Fabricator Ltd.

工程號	J-852	地盤	亞皆老街 ／欄河

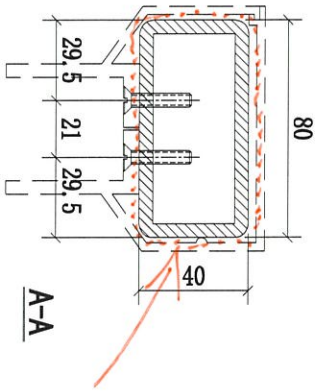

頂

4角油漆青油

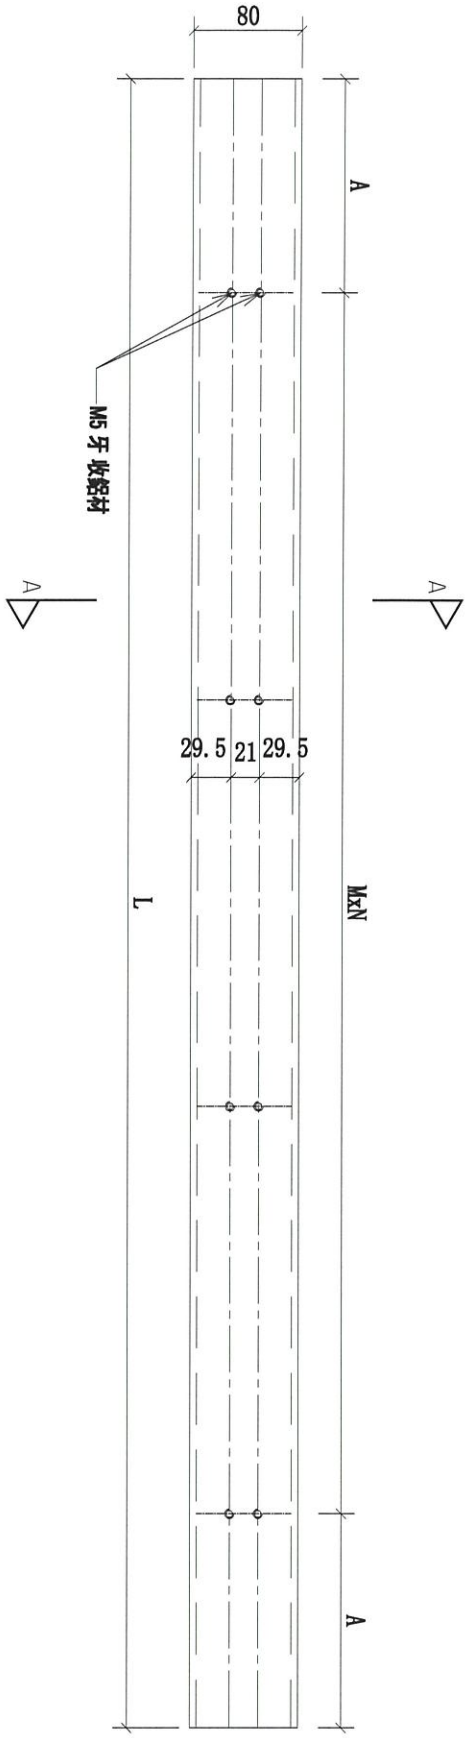



序號	物料編號	數量	L	A	MxN	使用位置	樓層
01	56-MS06-GTR03-1	22	1214	157	300x3	56-MS03-Z04/Z05	T2/(7F~19F)
02	56-MS06-GTR03-2	22	1942	71	300x6	56-MS03-Z04/Z05	T2/(7F~19F)
03	56-MS06-GTR03-3	22	1179	139.5	300x3	56-MS03-Z04/Z05	T2/(7F~19F)

名稱	欄河鋼架橫樑	制圖	CJM	2020.12.15	修改	A	B	
材料	80x40x5mm 鍍鋅鋼通 (材質:SJ275)	復核	SHUI	2020.12.20	日期	2021.01.15	2021.01.28	
顏色	電鍍金	批準			圖號	56A,56,56B-MS06-GTR03		

美特鋁質 有限公司
MIDI Aluminium Fabricator Ltd.


工程號	J-852	地盤	亞皆老街 ／欄河

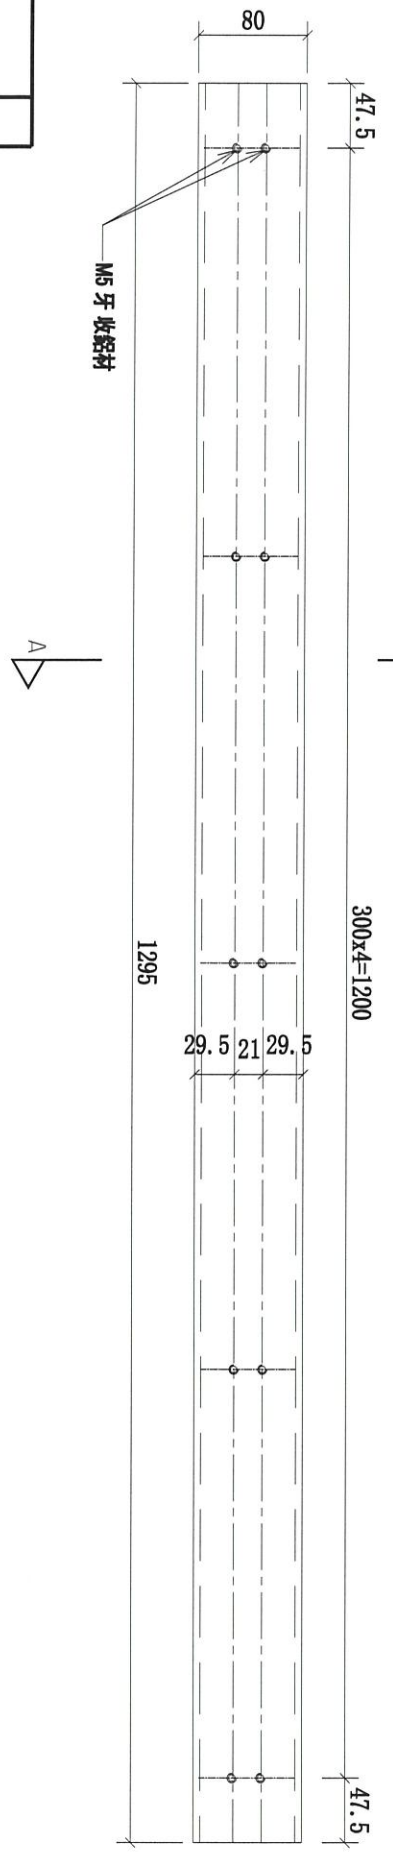


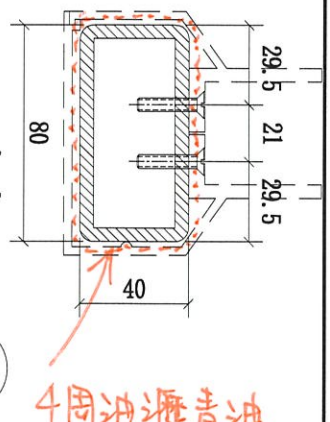

序號	物料編號	數量	使用位置	樓層
01	56B-MS06-GTR04	22	56B-MS03-Z01/Z01R	T1/(7F~19F)
02	56-MS06-GTR04	22	56-MS03-Z01/Z01R	T2/(7F~19F)
03	56A-MS06-GTR04	22	56A-MS03-Z01/Z01R	T3/(7F~19F)

名稱	欄河鋼架橫梁	制圖	CJM	2020.12.15	修改	A		
材料	80x40x5mm 鍍鋅鋼通 (材質:SJ275)	復核	SHUI	2020.12.20	日期	2021.01.28		
顏色	熱浸鋅	批準			圖號	56A,56,56B-MS06-GTR04		

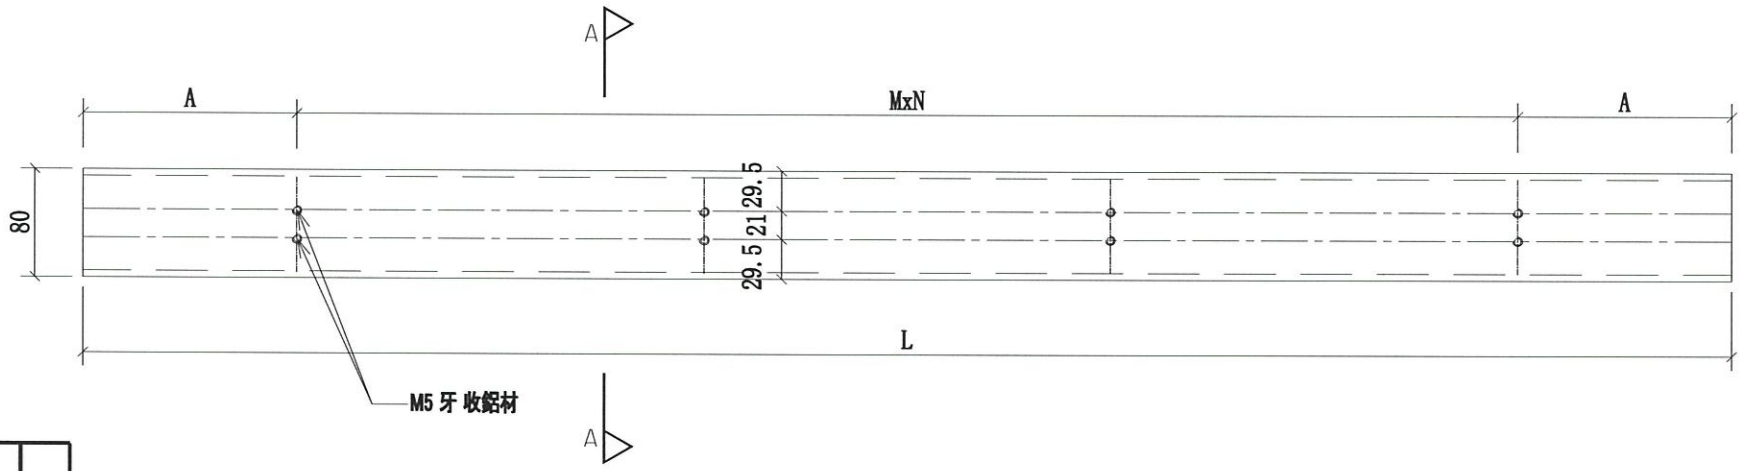

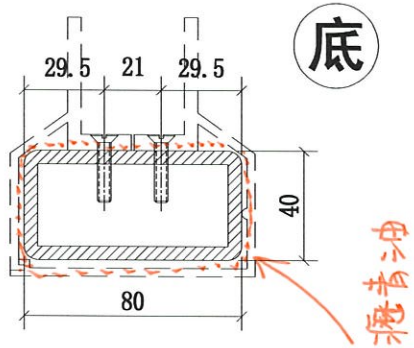

A-A

序號	物料編號	數量	L	A	MxN	使用位置	樓層
01	56B-MS06-GTR05-1	11	1139	119.5	300x3	56B-MS03-Z07	T1/(7F~19F)
02	56A-MS06-GTR05-1	11	1139	119.5	300x3	56A-MS03-Z02	T3/(7F~19F)
03	56B-MS06-GTR05-2	11	1992	96	300x6	56B-MS03-Z07	T1/(7F~19F)
04	56A-MS06-GTR05-2	11	1992	96	300x6	56A-MS03-Z02	T3/(7F~19F)
05	56B-MS06-GTR05-3	11	1204	152	300x3	56B-MS03-Z07	T1/(7F~19F)
06	56A-MS06-GTR05-3	11	1204	152	300x3	56A-MS03-Z02	T3/(7F~19F)
07	56B-MS06-GTR05-4	11	1316.5	28.25	300x4	56B-MS03-Z06	T1/(7F~19F)
08	56A-MS06-GTR05-4	11	1316.5	28.25	300x4	56A-MS03-Z03	T3/(7F~19F)
09	56B-MS06-GTR05-5	11	2192	46	300x7	56B-MS03-Z06	T1/(7F~19F)
10	56A-MS06-GTR05-5	11	2192	46	300x7	56A-MS03-Z03	T3/(7F~19F)
11	56B-MS06-GTR05-6	11	1251.5	175.75	300x3	56B-MS03-Z06	T1/(7F~19F)
12	56A-MS06-GTR05-6	11	1251.5	175.75	300x3	56A-MS03-Z03	T3/(7F~19F)


美特鋁質 有限公司
MIDI Aluminium Fabricator Ltd.


工程號	J-852
地盤	亞皆老街 /攔河

修改	A			
日期	2021.01.28			
圖號	56A,56,56B-MS06-GTR05			
制圖	CJM	2020.12.15		
復核	SHUI	2020.12.20		
批準				
名稱	攔河鋼架橫梁			
材料	80x40x5mm 鍍鋅鋼通(材質:SJ275)			
顏色	熱浸鋅			

美特鋁質 有限公司
MIDI Aluminium Fabricator Ltd.

工程號	J-852	地盤	亞皆老街 ／欄河

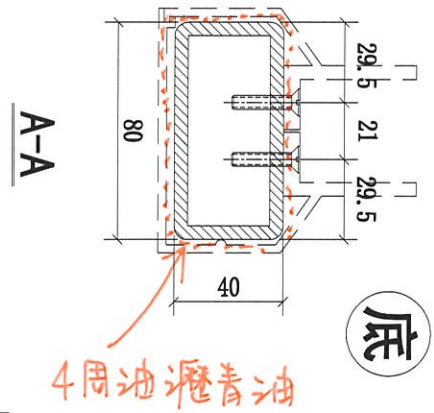

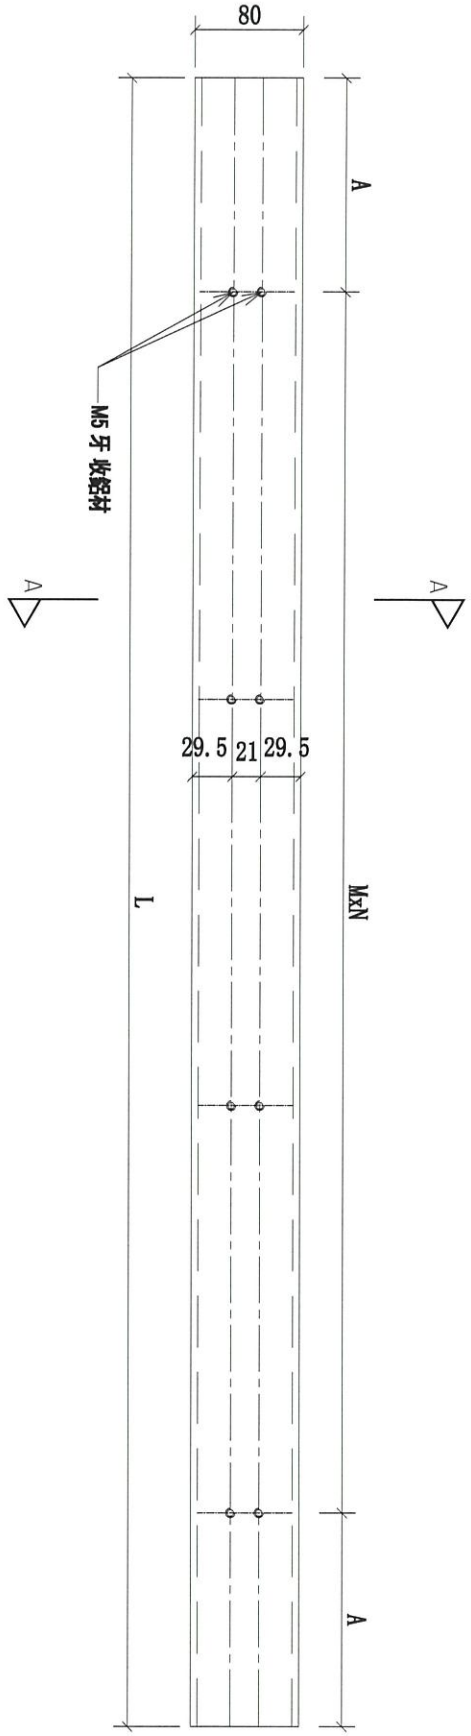


序號	物料編號	數量	L	A	MxN	使用位置	樓層
01	56-MS06-GTR06-1	22	1214	157	300x3	56-MS03-Z04/Z05	T2/(7F~19F)
02	56-MS06-GTR06-2	22	1942	71	300x6	56-MS03-Z04/Z05	T2/(7F~19F)
03	56-MS06-GTR06-3	22	1179	139.5	300x3	56-MS03-Z04/Z05	T2/(7F~19F)

名稱	欄河鋼架橫梁	制圖	CJM	2020.12.15	修改	A	
材料	80x40x5mm 鍍鋅鋼通 (材質:SJ275)	復核	SHUI	2020.12.20	日期	2021.01.28	
顏色	熱浸鋅	批準			圖號	56A,56,56B-MS06-GTR06	

美特鋁質 有限公司
MIDI Aluminium Fabricator Ltd.

工程號	J-852	地盤	亞皆老街／攔河

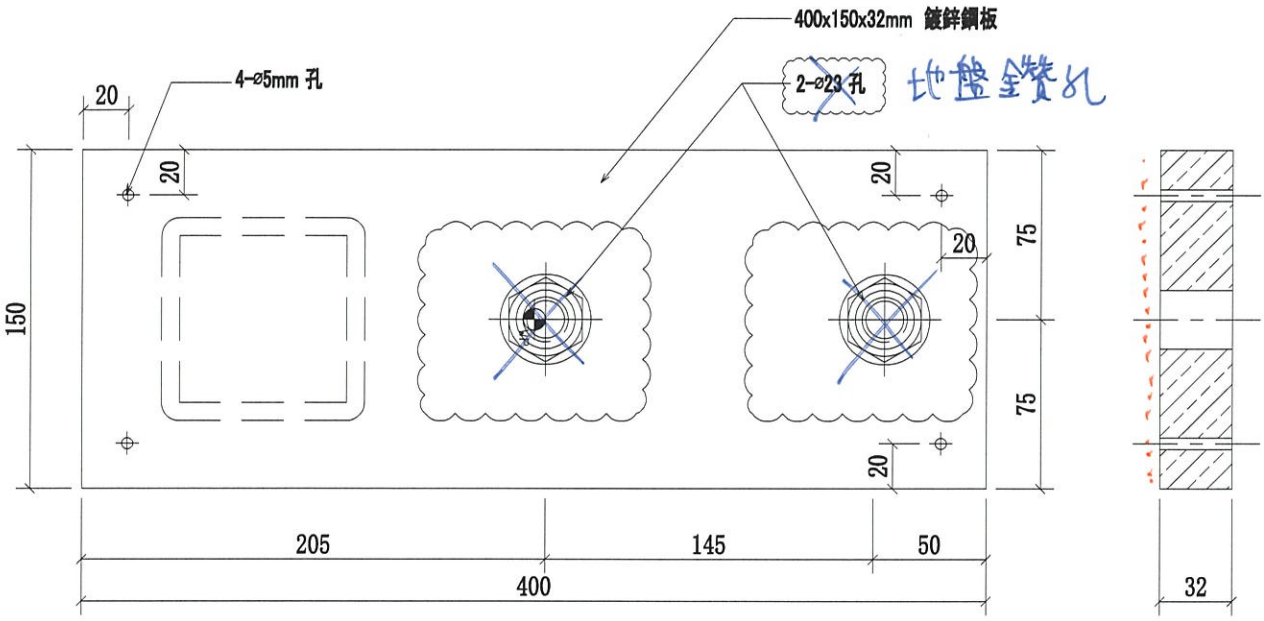


一面油避青油

序號	物料編號	數量	使用位置	樓層
01	GS01-AK03	44	SD-GB-5006A	T3/(7F~19F)
02	GS01-AK03	44	SD-GB-5006	T2/(7F~19F)
03	GS01-AK03	44	SD-GB-5006B	T1/(7F~19F)

名稱	攔河鋼架鍍鋅鋼板	制圖	CJM	2020.12.15	修改	A		
材料	32mm 鍍鋅鋼板(材質:Gr355)	復核	SHUI	2020.12.20	日期	2021.01.28		
顏色	熱浸鋅	批準			圖號	GS01-AK03		

美特鋁質 有限公司
MIDI Aluminium Fabricator Ltd.

工程號	J-852	地盤	亞皆老街／攔河

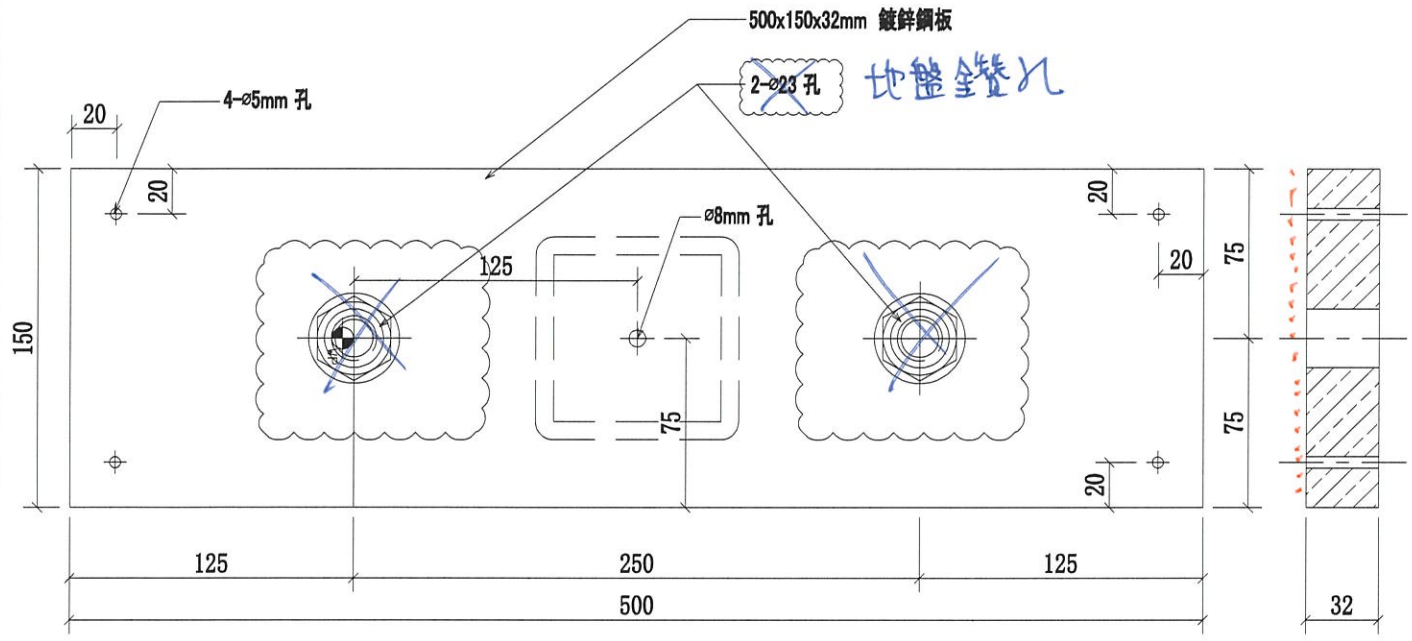


一面油漆青油

序號	物料編號	數量	使用位置	樓層
01	GS01-AK04	44	SD-GB-5006A	T3/(7F~19F)
02	GS01-AK04	44	SD-GB-5006	T2/(7F~19F)
03	GS01-AK04	44	SD-GB-5006B	T1/(7F~19F)

名稱	攔河鋼架鍍鋅鋼板	制圖	CJM	2020.12.15	修改	A		
材料	32mm 鍍鋅鋼板(材質:Gr355)	復核	SHUI	2020.12.20	日期	2021.01.28		
顏色	熱浸鋅	批準			圖號	GS01-AK04		

美特鋁質 有限公司
MIDI Aluminium Fabricator Ltd.

工程號	J-852	地盤	亞皆老街/攔河

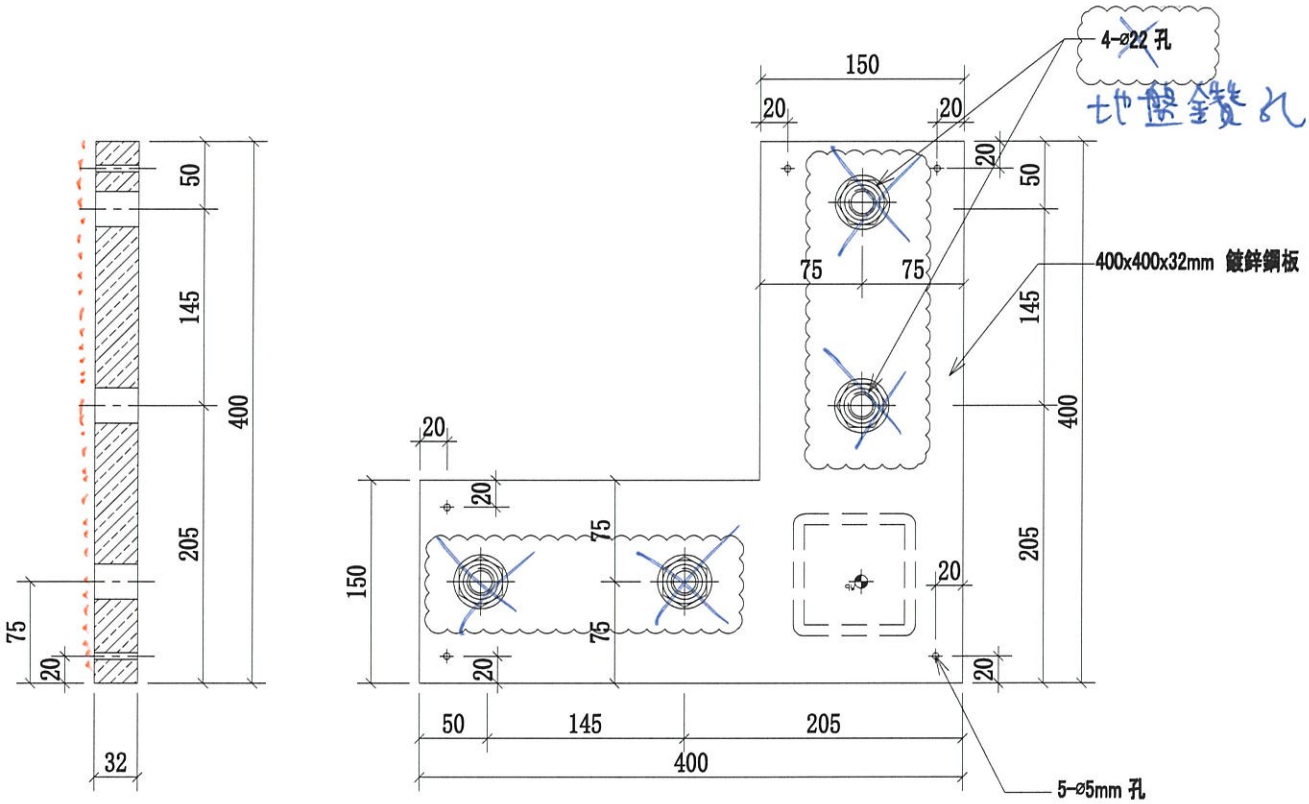


一面油漆青油

序號	物料編號	數量	使用位置	樓層
01	GS01-AK06	22	SD-GB-5006A	T3/(7F~19F)
02	GS01-AK06	22	SD-GB-5006	T2/(7F~19F)
03	GS01-AK06	22	SD-GB-5006B	T1/(7F~19F)

名稱	攔河鋼格柵鍍鋅鋼板	制圖	CJM	2020.11.15	修改	A		
材料	32mm 鍍鋅鋼板(材質:Gr355)	復核	SHUI	2020.11.20	日期	2021.01.28		
顏色	熱浸鋅	批準			圖號	GS01-AK06		

美特鋁質 有限公司
MIDI Aluminium Fabricator Ltd.

工程號	J-852	地盤	亞皆老街/欄河

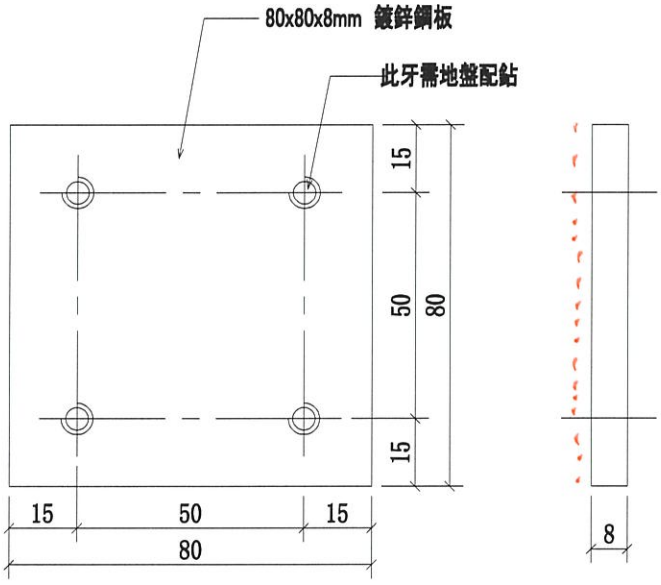

一面油漲青油

序號	物料編號	數量	使用位置	樓層
01	GS01-AK08	110	SD-GB-5006A	T3/(7F~19F)
02	GS01-AK08	110	SD-GB-5006	T2/(7F~19F)
03	GS01-AK08	110	SD-GB-5006B	T1/(7F~19F)

名稱	欄河鋼格柵封堵鋼板	制圖	CJM	2020.11.15	修改	A		
材料	8mm 鍍鋅鋼板(材質:SJ275)	復核	SHUI	2020.11.20	日期	2021.01.28		
顏色	熱浸鋅	批準			圖號	GS01-AK08		

美特鋁質有限公司
MIDI Aluminium Fabricator Ltd.

QF005/8

圖則登記表
DRAWING REGISTER

			接收日期 Receiving Date (適用於客戶圖則)									
工程名稱 Project Title:	亞皆老街	年										
河5007A, 5007, 5007B鋼企料鋼橫樑及鋼碼項目(大貨去除3;5;6		月										
工程編號 Project No:	J-852 (攔河)	日										
分發予 Distributed To			發出日期 Issued Date									
22,23/F		年	20	21	21							
		月	12	01	01							
		日	30	15	29							

圖則編號 Drg. No.	圖則名稱 Drawing Title		修訂編號 Revision No.									
5007A-GP	5007A攔河鋼格柵位置圖	1	-	-	-							
5007-GP	5007攔河鋼格柵位置圖	2	-	-	-							
5007B-GP	5007B攔河鋼格柵位置圖	3	-	-	-							
57A;57;57B-MS10-Z01	攔河鋼格柵組裝圖	4	-	-	-							
57A;57;57B-MS10-Z01R	攔河鋼格柵組裝圖	5	-	-	-							
57A-MS10-Z02	攔河鋼格柵組裝圖	6	-	-	-							
57A-MS10-Z03	攔河鋼格柵組裝圖	7	-	-	-							
57-MS10-Z04	攔河鋼格柵組裝圖	8	-	-	-							
57-MS10-Z05	攔河鋼格柵組裝圖	9	-	-	-							
57B-MS10-Z06	攔河鋼格柵組裝圖	10	-	-	-							
57B-MS10-Z07	攔河鋼格柵組裝圖	11	-	-	-							
57A-MS10-Z08	攔河鋼格柵組裝圖	12	-	-	-							
57-MS10-Z09	攔河鋼格柵組裝圖	13	-	-	-							
57B-MS10-Z10	攔河鋼格柵組裝圖	14	-	-	-							
57A;57;57B-MS10-GMU01	攔河鋼架邊立柱	15	-	-	A							
57A;57;57B-MS10-GMU02	攔河鋼架轉角立柱	16	-	-	A							
57A;57;57B-MS10-GMU03	攔河鋼架中間立柱	17	-	-	A							
57A;57;57B-MS10-GMU04	攔河鋼架中間加強立柱	18	-	A	B							
57A;57;57B-MS10-GTR01	攔河鋼格柵橫梁	19	-	-	A							
57A;57;57B-MS10-GTR02	攔河鋼格柵橫梁	20	-	A	B							
57A;57;57B-MS10-GTR03	攔河鋼格柵橫梁	21	-	-	A							
57A;57;57B-MS10-GTR04	攔河鋼格柵橫梁	22	-	-	A							
57A;57;57B-MS10-GTR05	攔河鋼格柵橫梁	23	-	A	B							
57A;57;57B-MS10-GTR06	攔河鋼格柵橫梁	24	-	-	A							
57A;57;57B-MS10-GTR07	攔河鋼格柵橫梁	25	-	-	A							
57A;57;57B-MS10-GTR08	攔河鋼格柵橫梁	26	-	A	B							
GS01-AK03	攔河鋼格柵鍍鋅鋼板	27	-	-	A							

美特鋁質有限公司
MIDI Aluminium Fabricator Ltd.

QF005/8

圖則登記表
DRAWING REGISTER

			接收日期 Receiving Date (適用於客戶圖則)									
工程名稱 Project Title:	亞皆老街	年										
河5007A, 5007, 5007B鋼企料鋼橫樑及鋼碼項目(大貨去除3;5;6		月										
工程編號 Project No:	J-852 (攔河)	日										
分發予 Distributed To			發出日期 Issued Date									
		年	20	21	21							
		月	12	01	01							
		日	30	15	29							
圖則編號 Drg. No.	圖則名稱 Drawing Title		修訂編號 Revision No.									
GS01-AK04	攔河鋼格柵鍍鋅鋼板	28	-	-	A							
GS01-AK06	攔河鋼格柵鍍鋅鋼板	29	-	-	A							
GS01-AK08	攔河鋼格柵鍍鋅槽鋼	30	-	-	A							
GS01-AK09	攔河鋼格柵鍍鋅鋼板	31	-	-	A							


美特鋁質 有限公司
MIDI Aluminium Fabricator Ltd.

工程號	J-852	地盤	亞皆老街/攔河

發貨時：一個完整露臺的鋼件
鋁材，打包成一扎，同時出貨
到地盤。

鋼材位置圖

5007A=2 樓
22/F;23/F
T3:AB

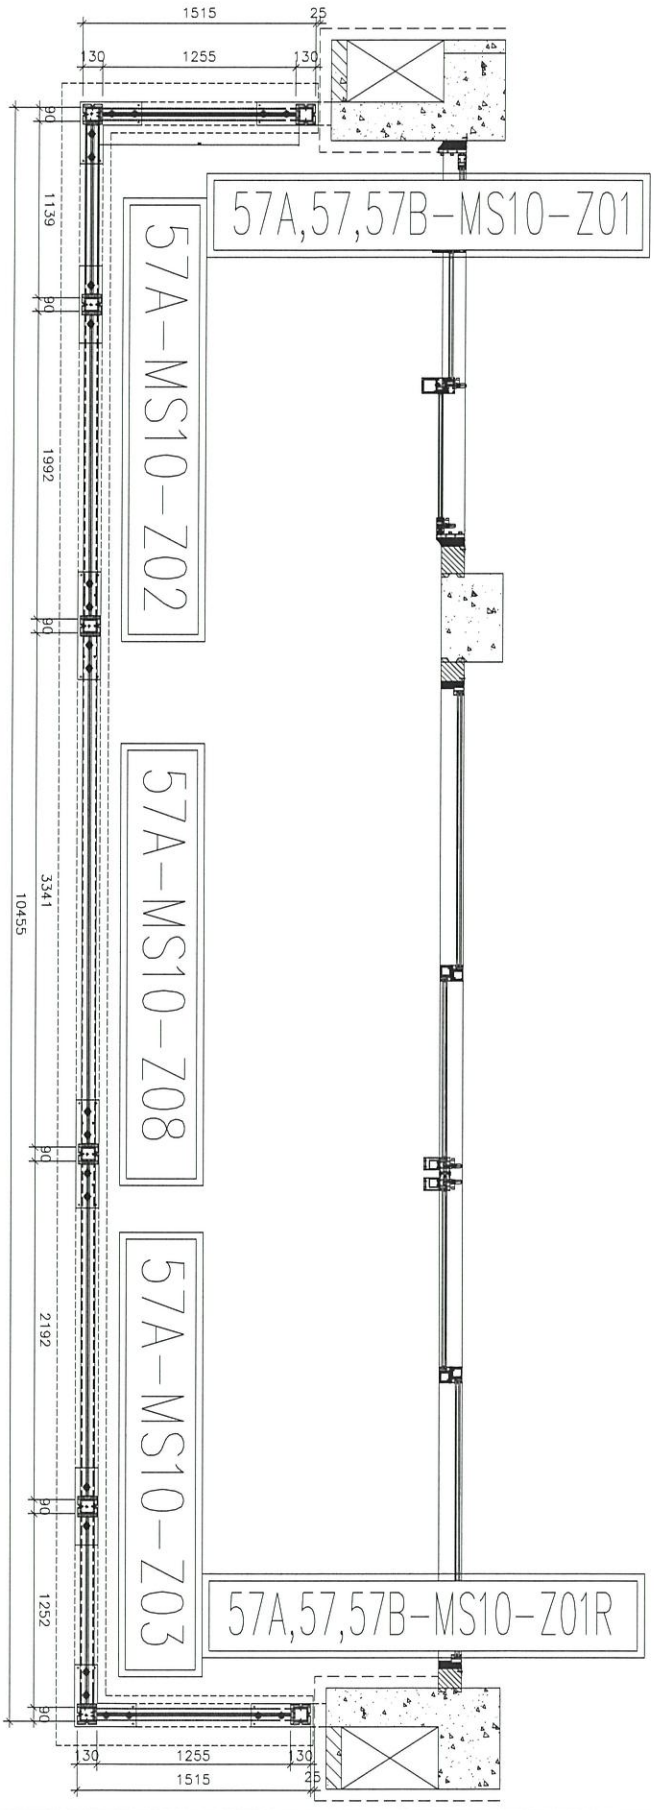

名稱	5007A 攔河鋼架位置圖	制圖	CJM	2020.12.15	修改			
材料	20x20(40x20)方鋼	復核	SHUI	2020.12.20	日期			
顏色		批準			圖號	5007A-GP		


美特鋁質 有限公司
MIDI Aluminium Fabricator Ltd.

工程號	J-852	地盤	亞皆老街/欄河

發貨時：一個完整露臺的鋼件
鋁材，打包成一扎，同時出貨
到地盤。

鋼材位置圖

5007=1 樘
23/F
T2:AB

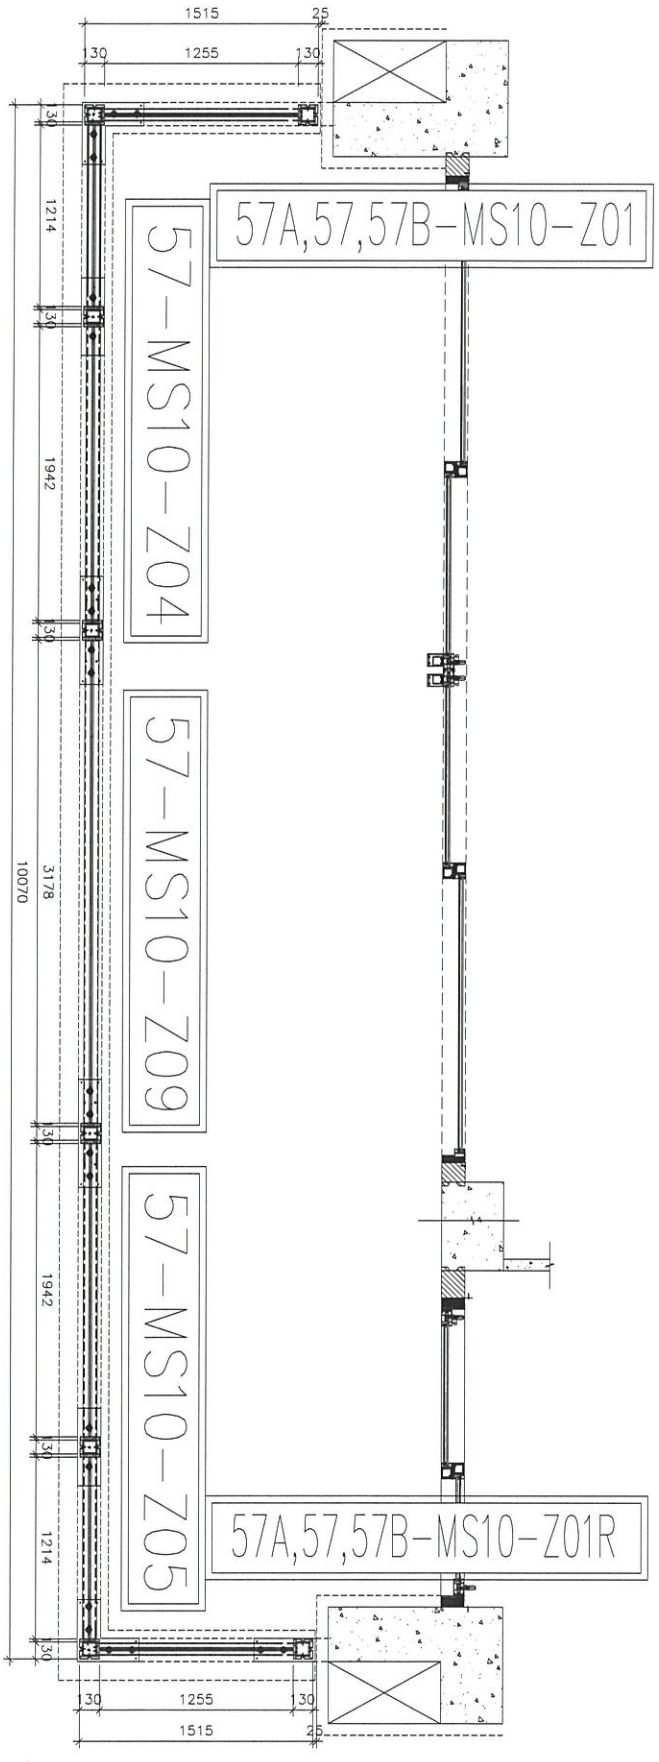

名稱	5007 欄河鋼架位置圖	制圖	CJM	2020.12.15	修改			
材料	20x20(40x20)方鋼	復核	SHUI	2020.12.20	日期			
顏色		批準			圖號	5007-GP		


美特鋁質 有限公司
MIDI Aluminium Fabricator Ltd.

工程號	J-852	地盤	亞皆老街/攔河

發貨時：一個完整露臺的鋼件鋁材，打包成一扎，同時出貨到地盤。

鋼材位置圖


5007B=2 樓
22/F;23/F
T1:AB

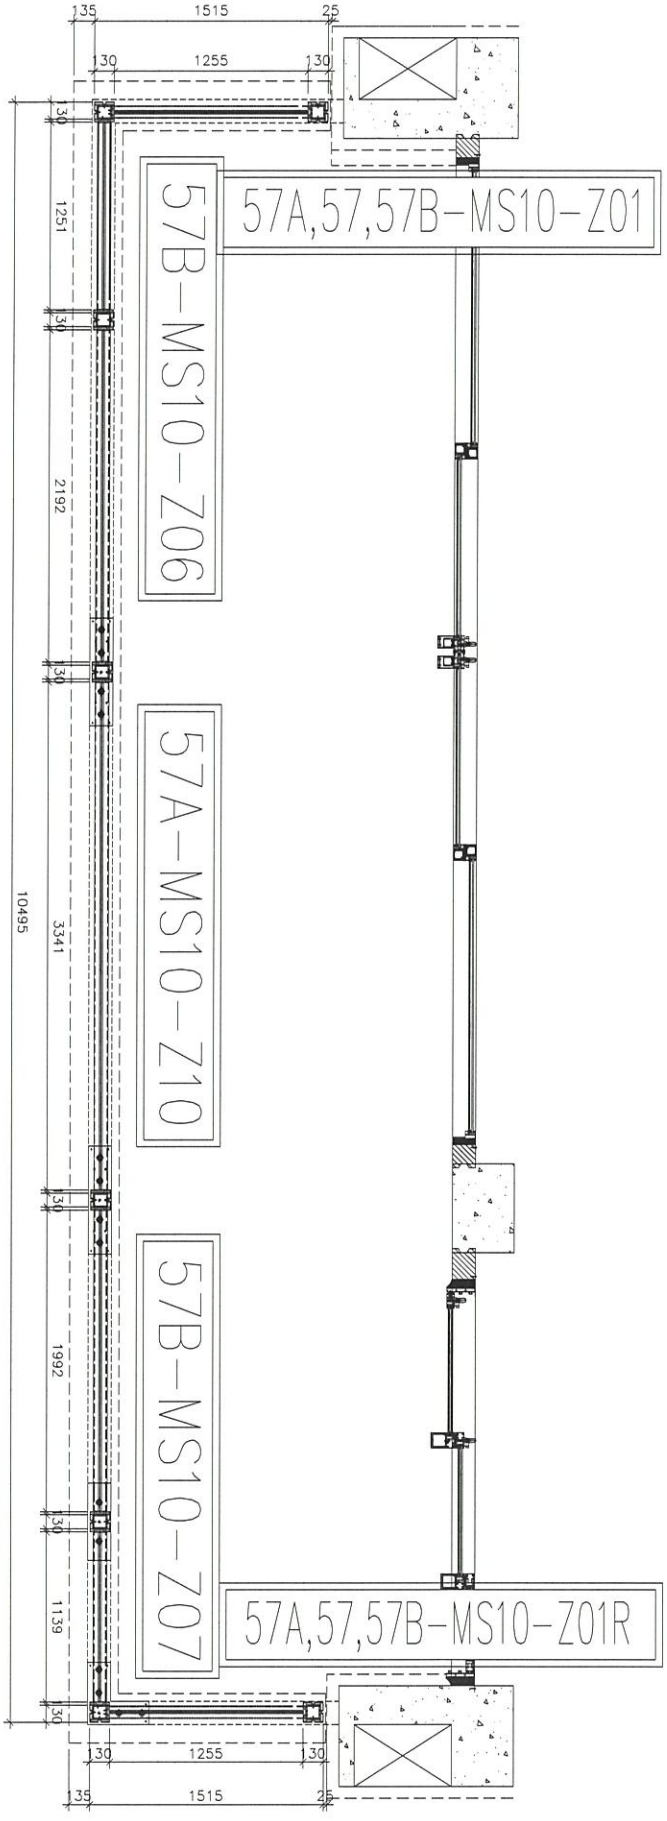

名稱	5007B 攔河鋼架位置圖	制圖	CJM	2020.12.15	修改			
材料	20x20(40x20)方鋼	復核	SHUI	2020.1220	日期			
顏色		批準			圖號	5007B-GP		

美特鋁質 有限公司
MIDI Aluminium Fabricator Ltd.

工程號	J-852	地盤	亞皆老街/攔河

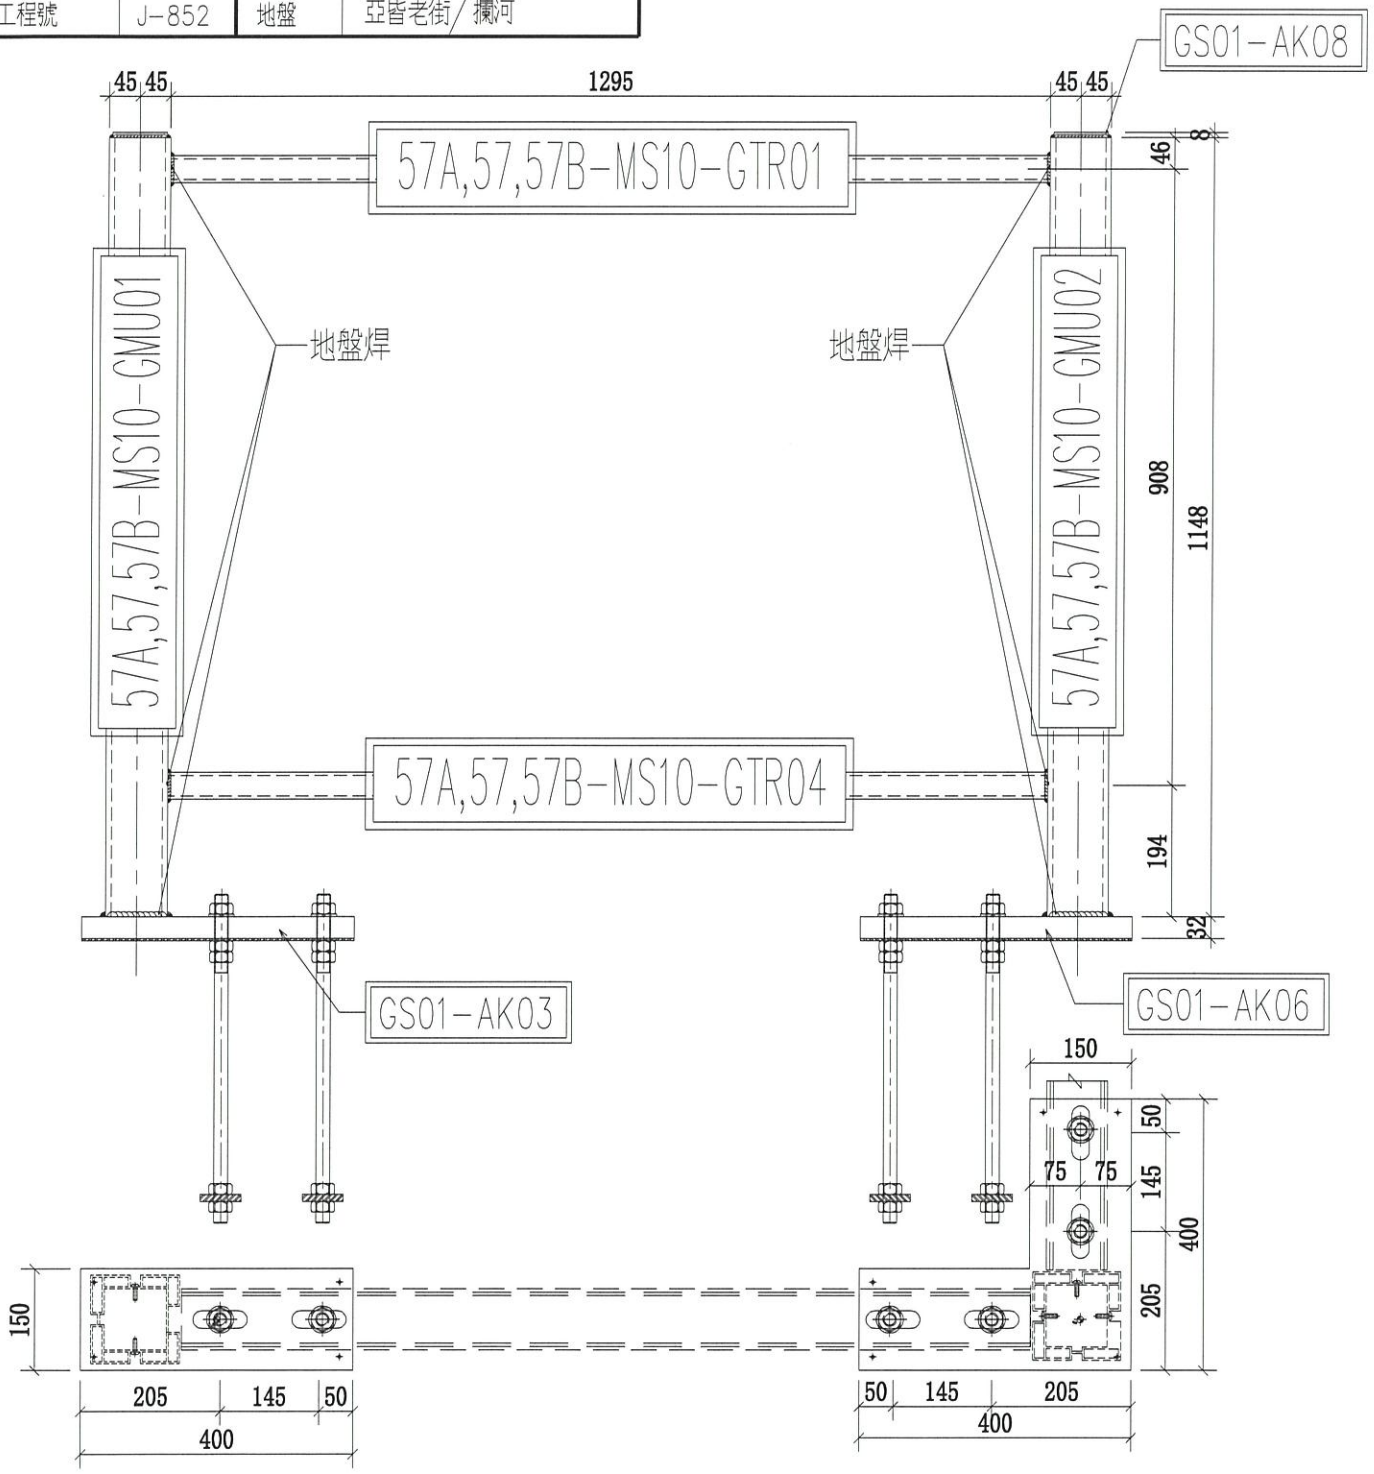


序號	物料編號	數量	使用位置	樓層
01	57B-MS10-Z01	2	SD-GB-5007B	T1/(22F~23F)
02	57-MS10-Z01	1	SD-GB-5007	T2/(23F)
03	57A-MS10-Z01	2	SD-GB-5007A	T3/(22F~23F)

名稱	攔河鋼架組裝圖	制圖	CJM	2020.12.15	修改			
材料	90x90x8鋼通(80x40)鋼通	復核	SHUI	2020.12.25	日期			
顏色		批準			圖號	57A,57,57B-MS10-Z01		

美特鋁質 有限公司
MIDI Aluminium Fabricator Ltd.

工程號	J-852	地盤	亞皆老街/攔河

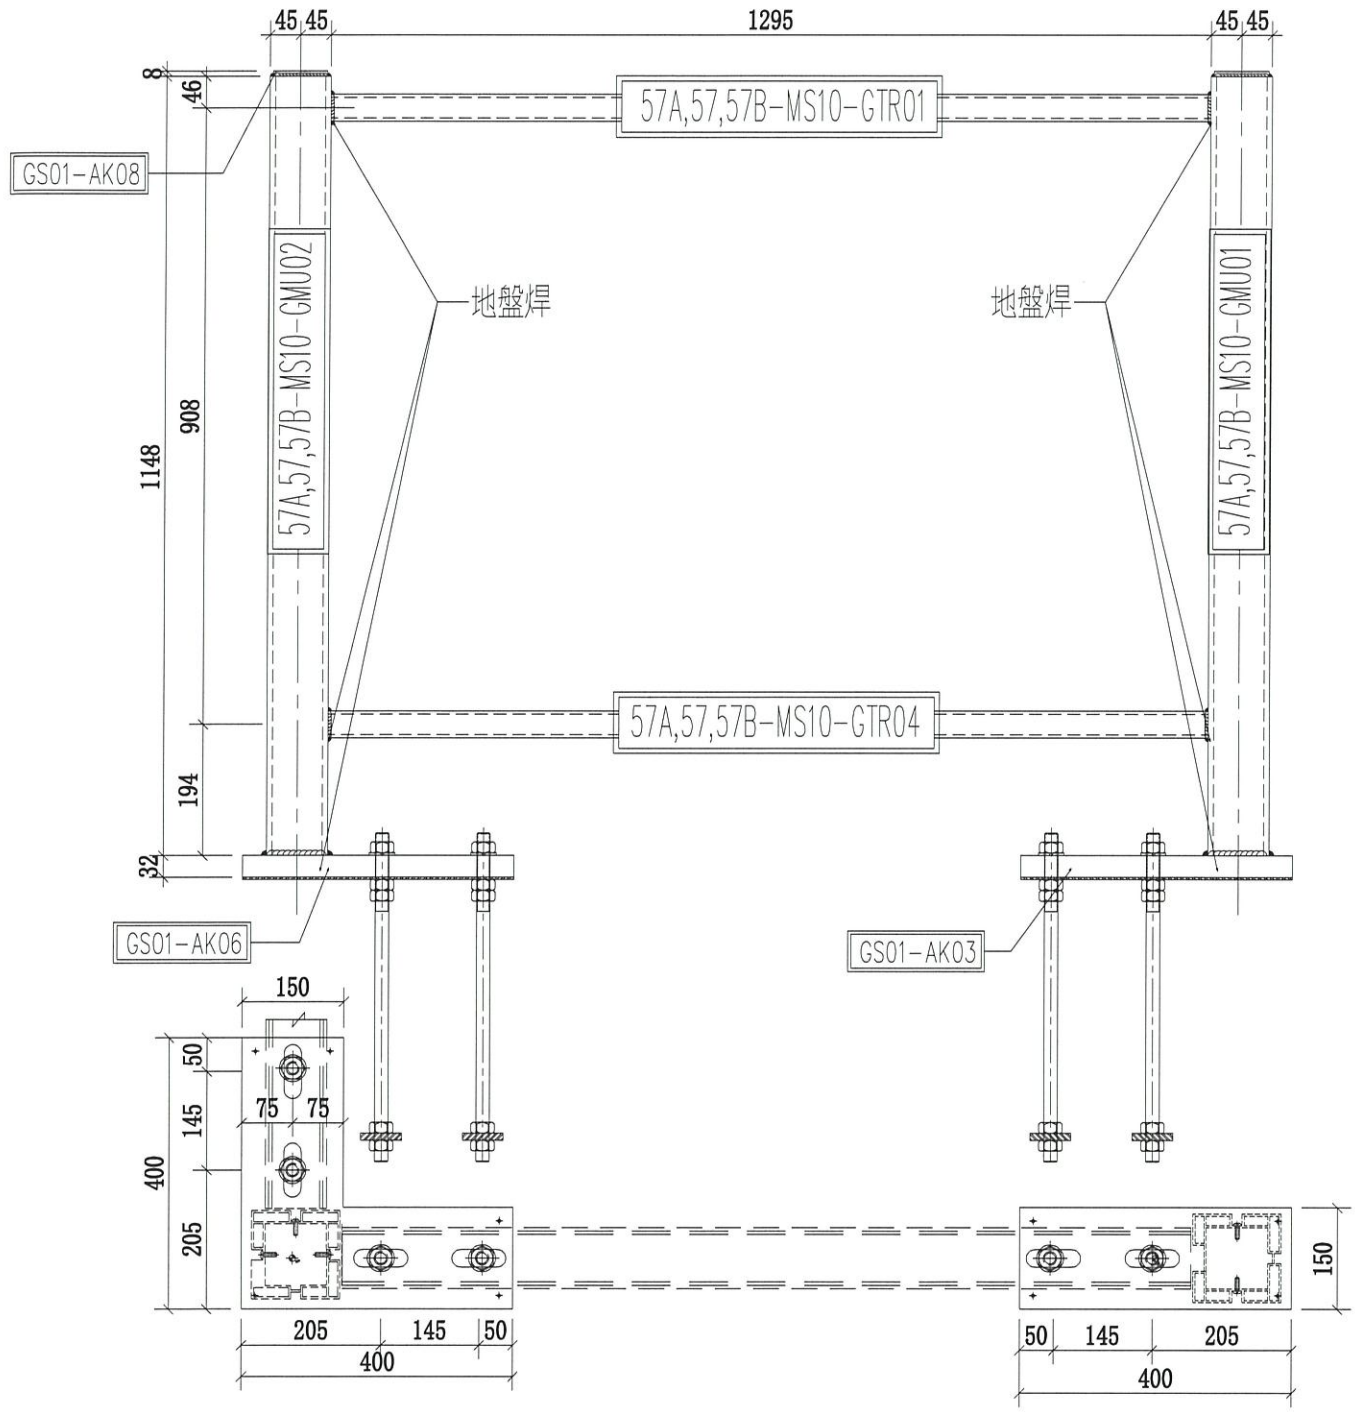



序號	物料編號	數量	使用位置	樓層
01	57B-MS10-Z01R	2	SD-GB-5007B	T1/(22F~23F)
02	57-MS10-Z01R	1	SD-GB-5007	T2/(23F)
03	57A-MS10-Z01R	2	SD-GB-5007A	T3/(22F~23F)

名稱	攔河鋼架組裝圖	制圖	CJM	2020.12.15	修改			
材料	90x90x8鋼通(80x40)鋼通	復核	SHUI	2020.12.25	日期			
顏色		批準			圖號	57A,57,57B-MS10-Z01R		

美特鋁質 有限公司
MIDI Aluminium Fabricator Ltd.

工程號	J-852	地盤	亞皆老街/攔河

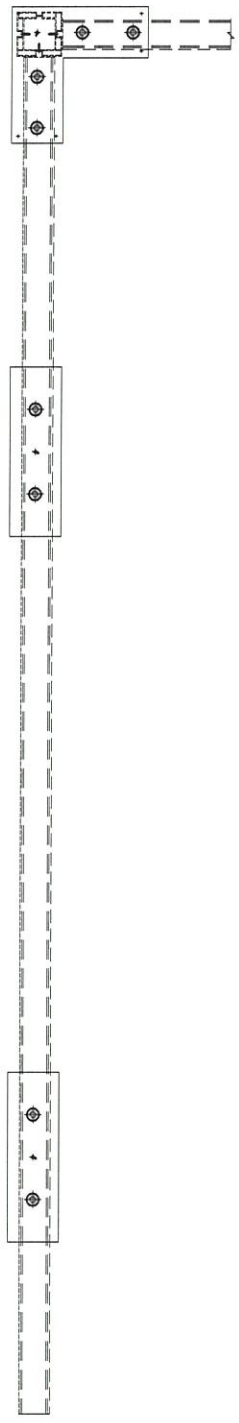

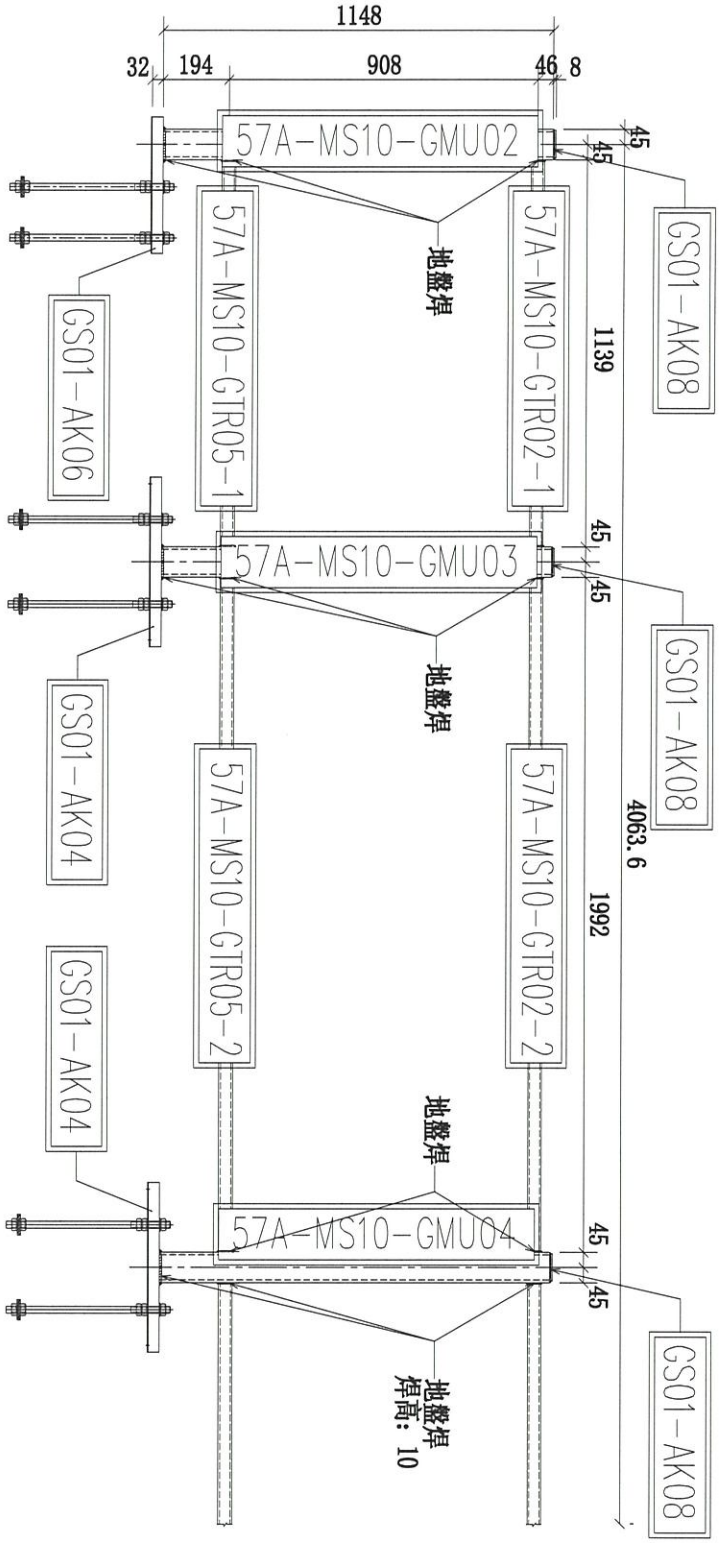


序號	物料編號	數量	使用位置	樓層
01	57A-MS10-Z03	2	SD-GB-5007A	T3/(22~23F)
02				
03				

名稱	攔河鋼架組裝圖	制圖	CJM	2020.12.15	修改			
材料	90x90x8鋼通(80x40)鋼通	復核	SHUI	2020.12.25	日期			
顏色		批準			圖號	57A-MS10-Z02		

美特鋁質 有限公司
MIDI Aluminium Fabricator Ltd.

工程號	J-852	地盤	亞皆老街／攔河

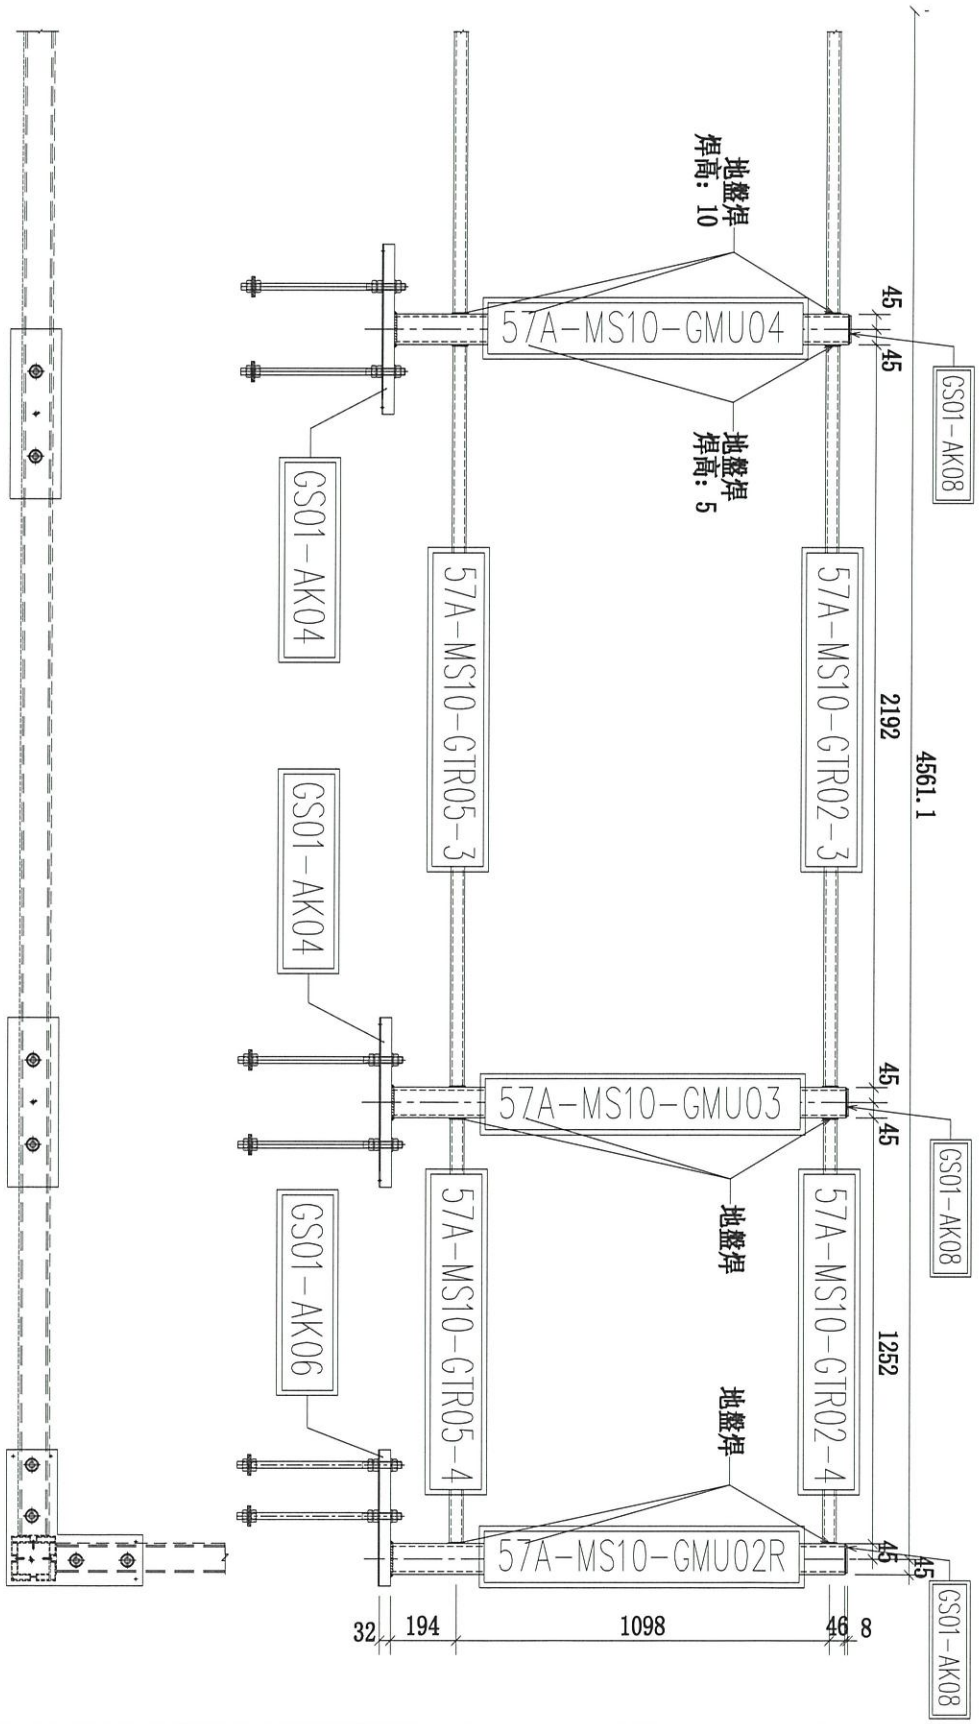



序號	物料編號	數量	使用位置	樓層
01	57A-MS10-Z03	2	SD-GB-5007A	T3/(22~23F)
02				
03				

名稱	攔河鋼架組裝圖	制圖	CJM	2020.12.15	修改			
材料	90x90x8鋼通(80x40)鋼通	復核	SHUI	2020.12.25	日期			
顏色		批準			圖號	57A-MS10-Z03		

美特鋁質 有限公司
MIDI Aluminium Fabricator Ltd.

工程號	J-852	地盤	亞皆老街/攔河

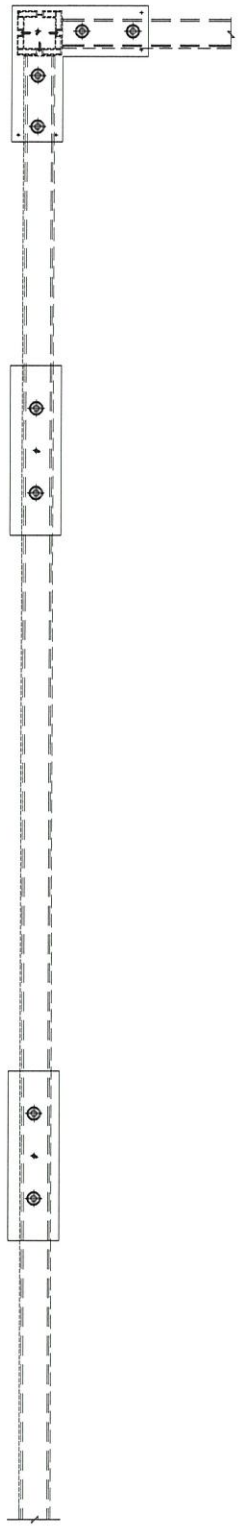

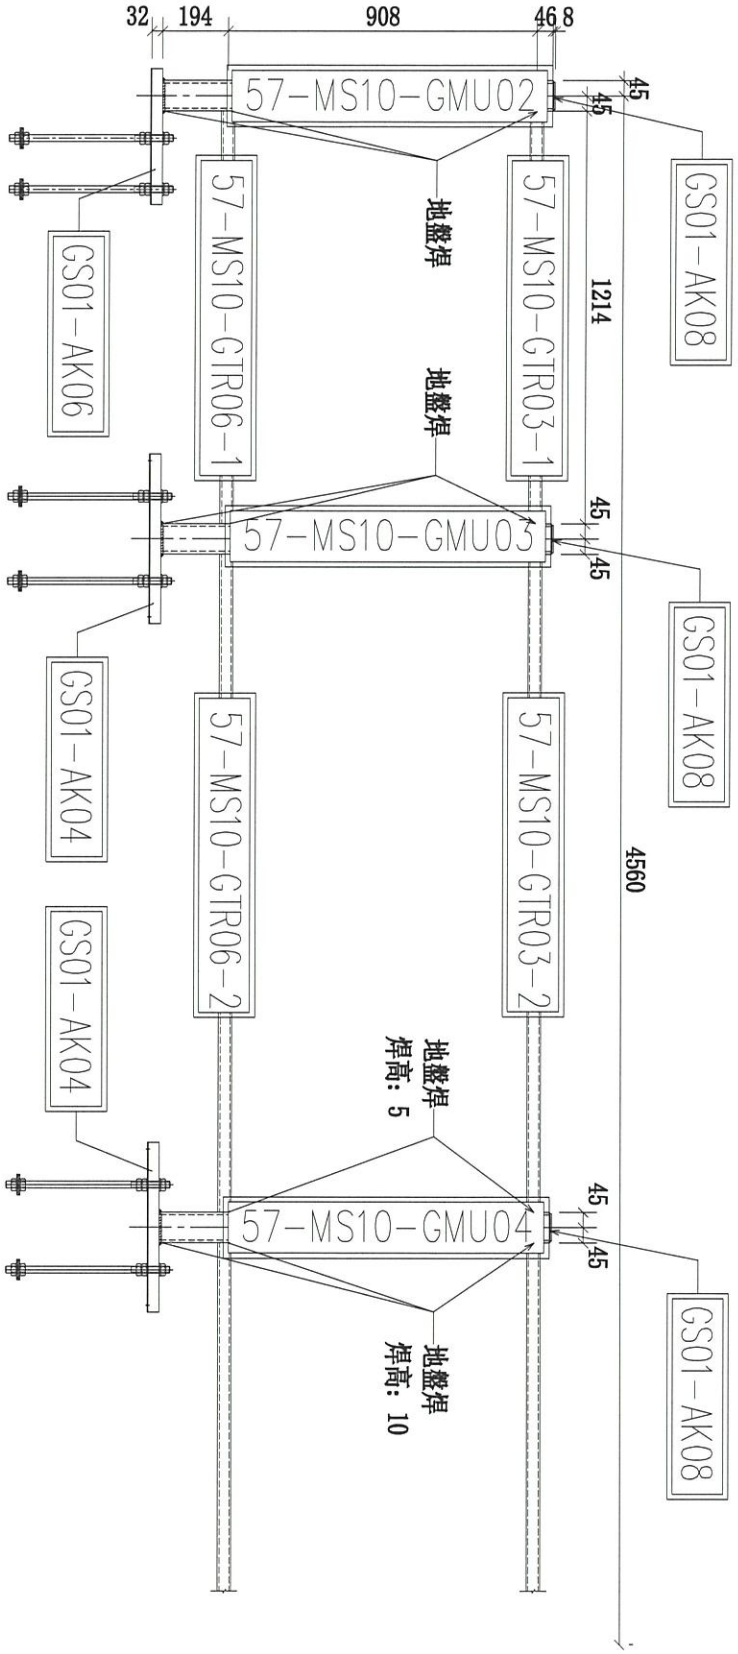


序號	物料編號	數量	使用位置	樓層
01	57-MS10-Z04	1	SD-GB-5007	T2/(23F)
02				
03				

名稱	攔河鋼架組裝圖	制圖	CJM	2020.12.15	修改			
材料	90x90x8鋼通(80x40)鋼通	復核	SHUI	2020.12.25	日期			
顏色		批準			圖號	57-MS10-Z04		


美特鋁質 有限公司
MIDI Aluminium Fabricator Ltd.

工程號	J-852	地盤	亞皆老街/欄河

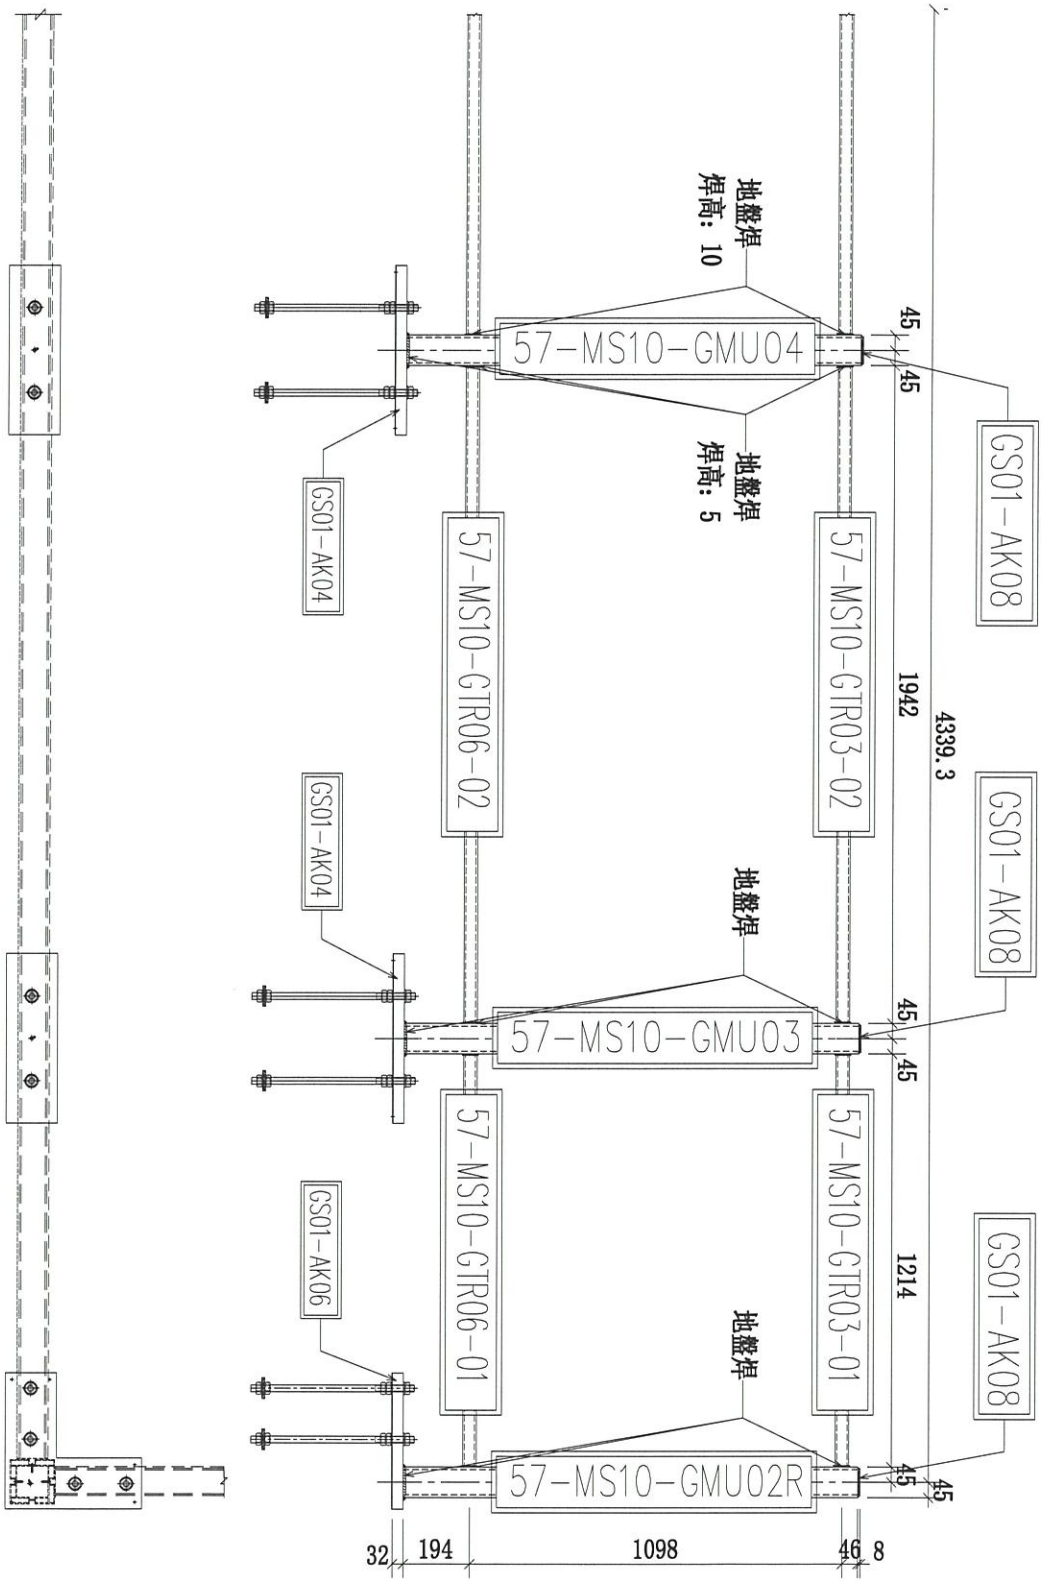

序號	物料編號	數量	使用位置	樓層
01	57-MS10-Z05	1	SD-GB-5007	T2/(23F)
02				
03				

名稱	欄河鋼架組裝圖	制圖	CJM	2020.12.15	修改			
材料	90x90x8鋼通(80x40)鋼通	復核	SHUI	2020.12.25	日期			
顏色		批準			圖號	57-MS10-Z05		

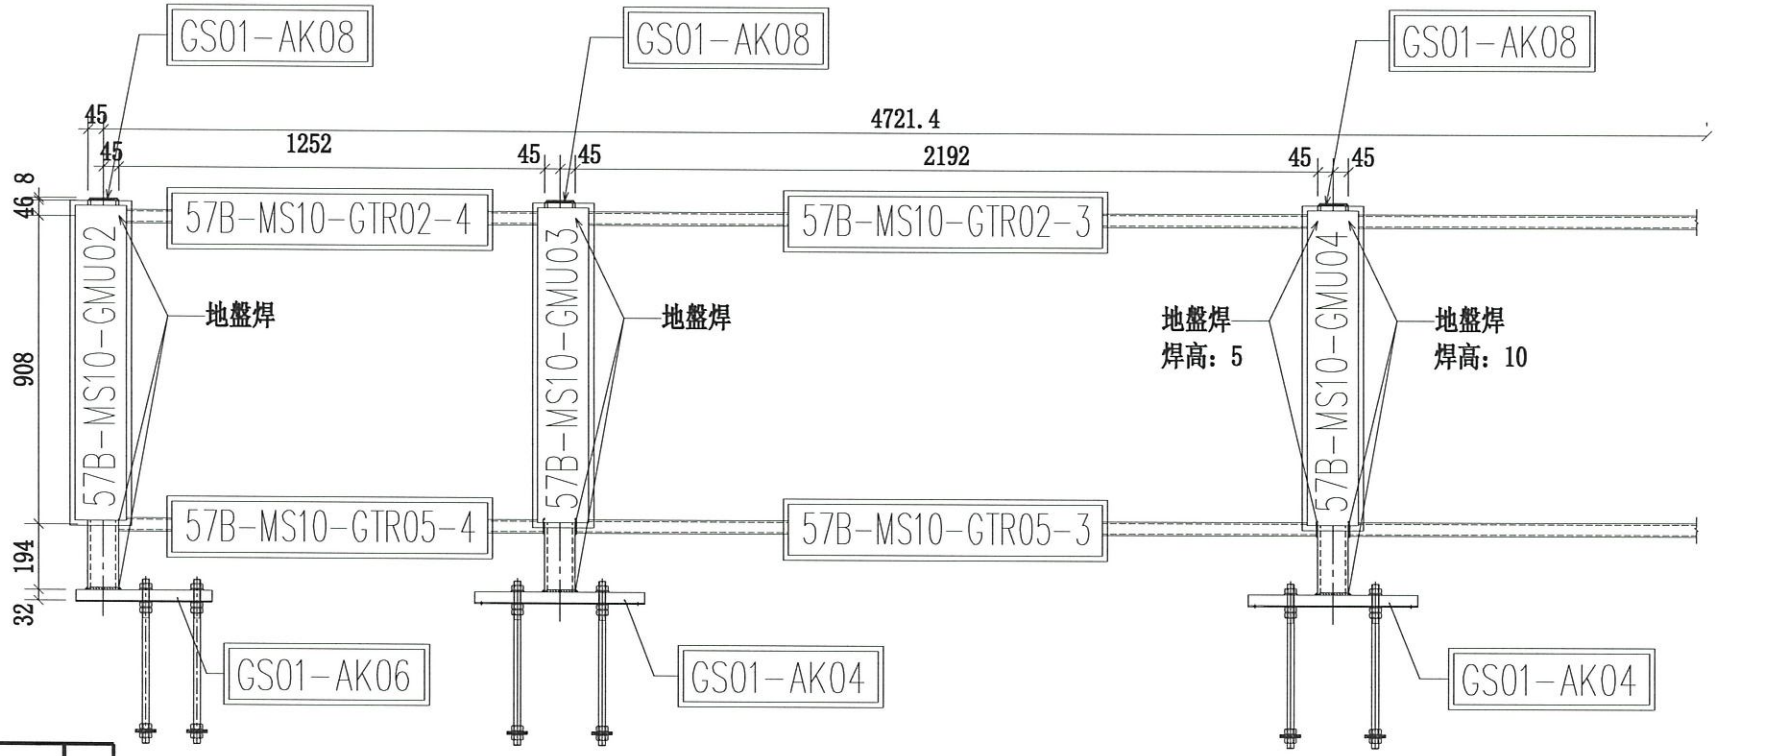



序號	物料編號	數量	使用位置	樓層
01	57B-MS10-Z06	2	SD-GB-5007B	T3/(22~23F)
02				
03				


美特鋁質 有限公司
MIDI Aluminium Fabricator Ltd.

工程號	J-852
地盤	亞皆老街/攔河

修改			
日期			
圖號	57B-MS10-Z06		
制圖	CJM	2020.12.15	
復核	SHUI	2020.12.25	
批準			
名稱	攔河鋼架組裝圖		
材料	90x90x8鋼通(80x40)鋼通		
顏色			

美特鋁質 有限公司
MIDI Aluminium Fabricator Ltd.

工程號	J-852	地盤	亞皆老街/攔河

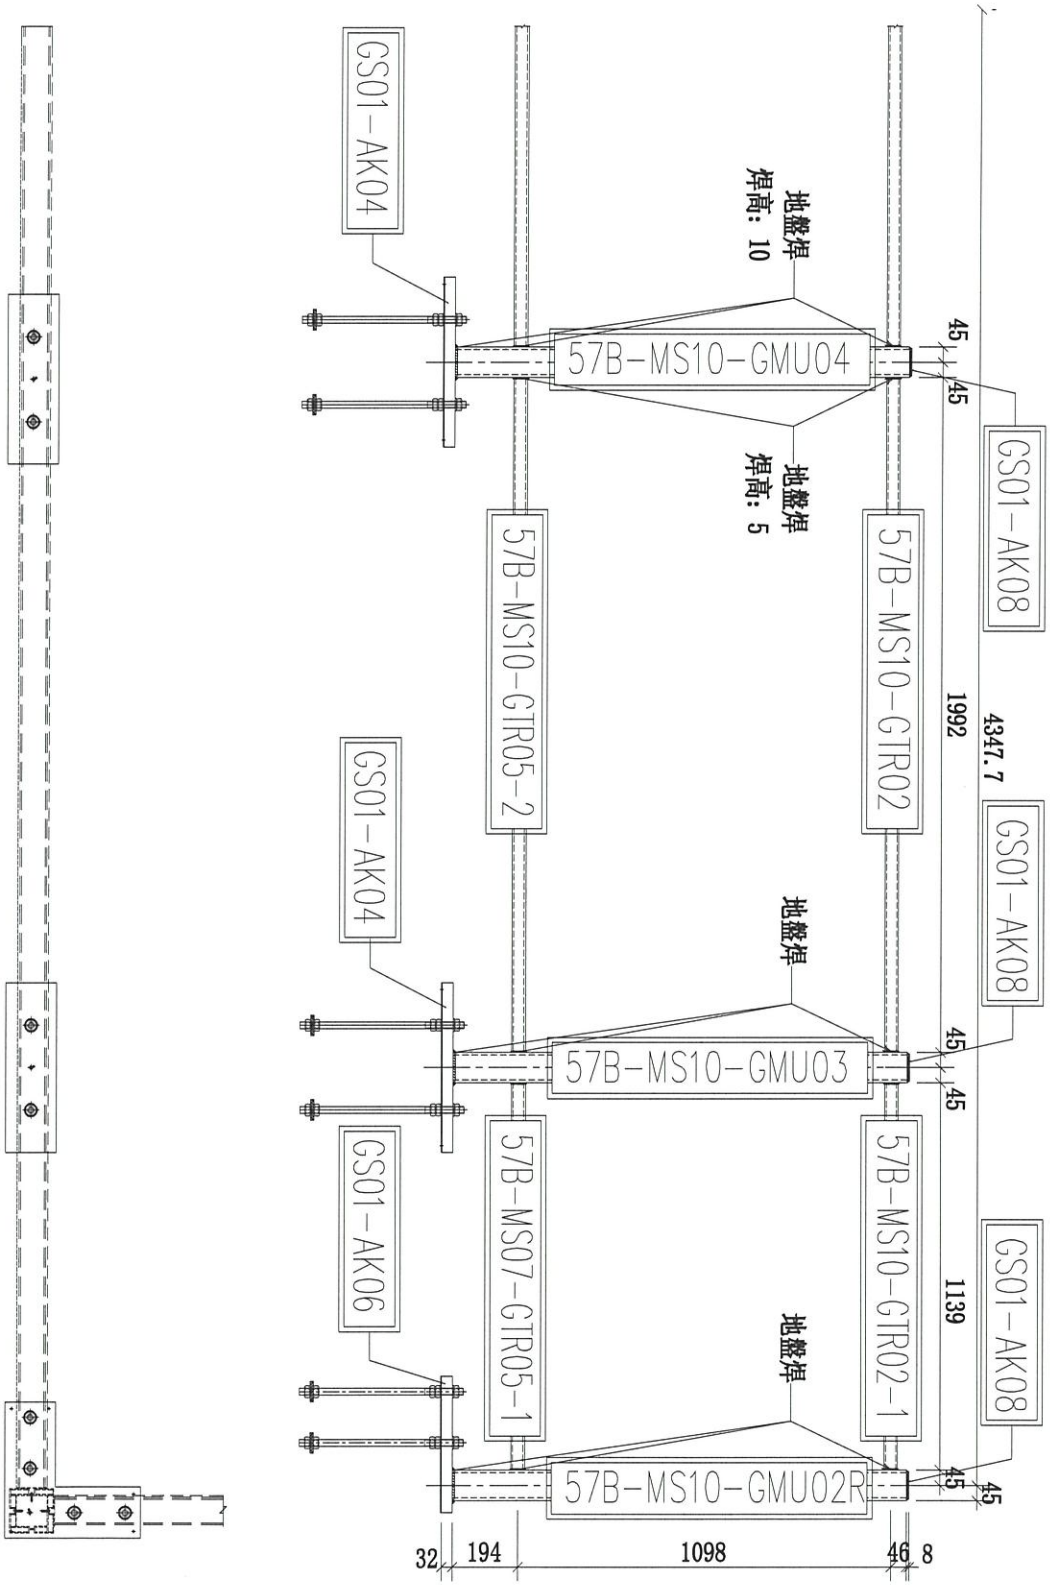


序號	物料編號	數量	使用位置	樓層
01	57B-MS10-Z07	2	SD-GB-5007B	T3/(22~23F)
02				
03				

名稱	攔河鋼架組裝圖	制圖	CJM	2020.12.15	修改			
材料	90x90x8鋼通(80x40)鋼通	復核	SHUI	2020.12.25	日期			
顏色		批準			圖號	57B-MS10-Z07		

美特鋁質 有限公司
MIDI Aluminium Fabricator Ltd.

工程號	J-852	地盤	亞皆老街/欄河



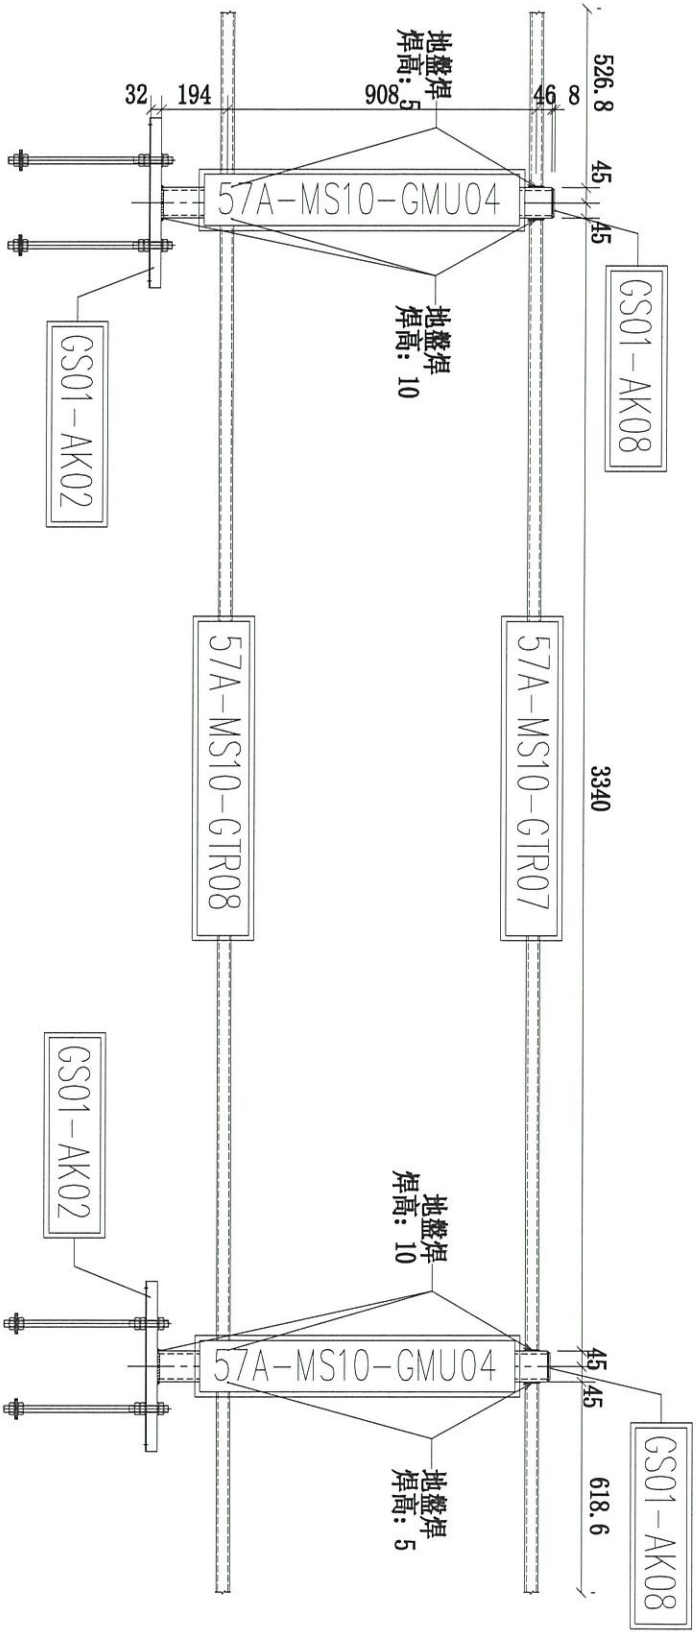


序號	物料編號	數量	使用位置	樓層
01	57A-MS10-Z08	2	SD-GB-5007A	T3/(22~23F)
02				
03				

名稱	欄河鋼架組裝圖	制圖	CJM	2020.12.15	修改			
材料	90x90x10鋼通(80x40)實心鋼通	復核	SHUI	2020.12.25	日期			
顏色		批準			圖號	57A-MS10-Z08		

美特鋁質 有限公司
MIDI Aluminium Fabricator Ltd.

工程號	J-852	地盤	亞皆老街/攔河

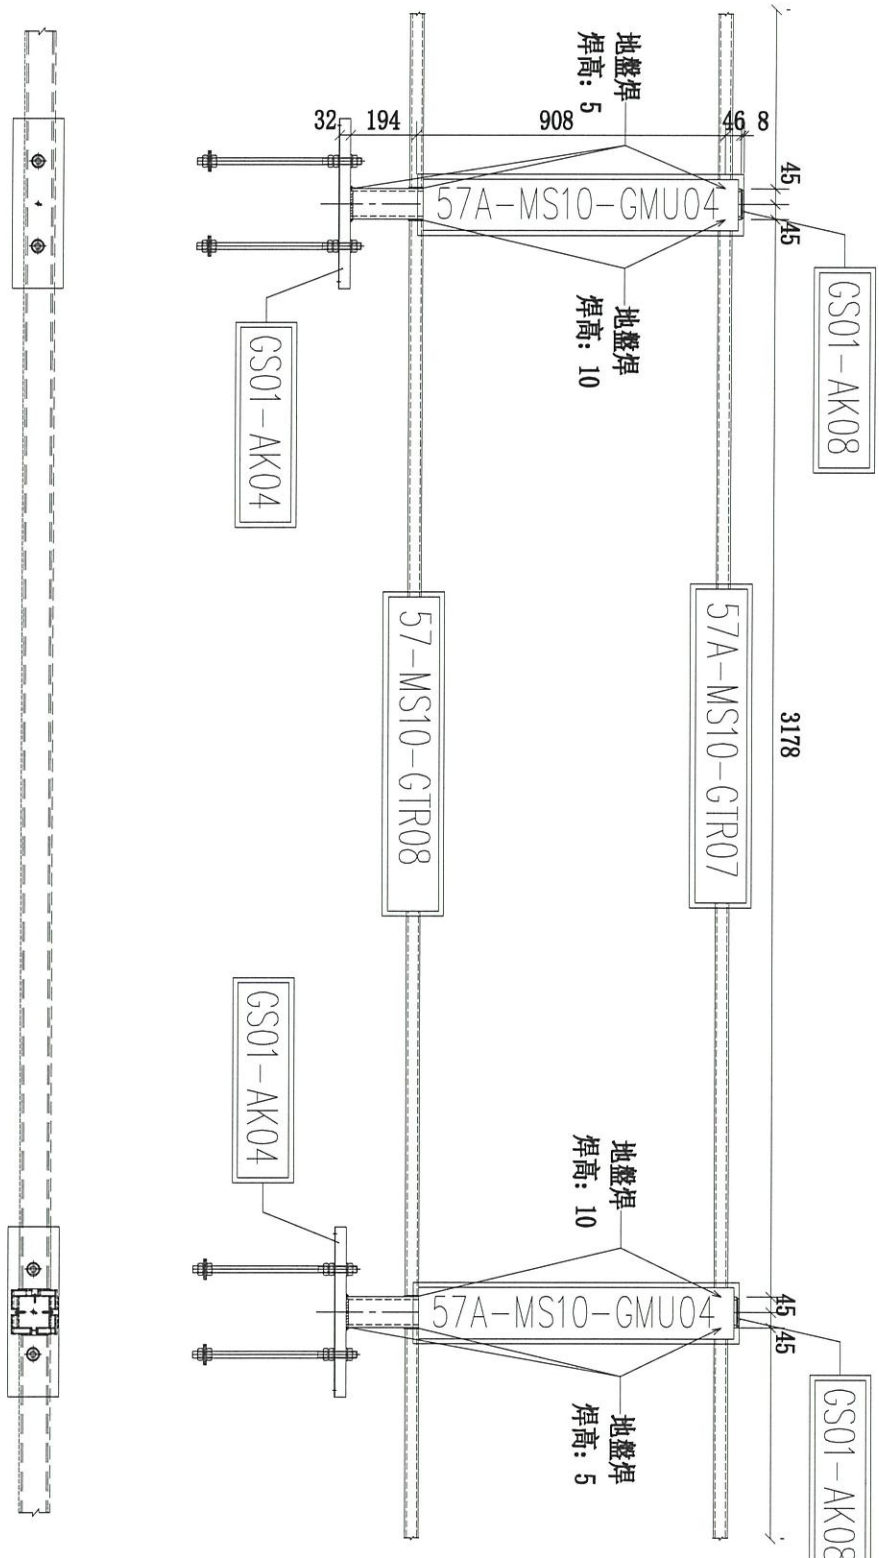


序號	物料編號	數量	使用位置	樓層
01	57-MS10-Z09	1	SD-GB-5007	T2/(23F)
02				
03				

名稱	攔河鋼架組裝圖	制圖	CJM	2020.12.15	修改			
材料	90x90x10鋼通(80x40)實心鋼通	復核	SHUI	2020.12.25	日期			
顏色		批準			圖號	57-MS10-Z09		

美特鋁質 有限公司
MIDI Aluminium Fabricator Ltd.

工程號	J-852	地盤	亞皆老街/攔河

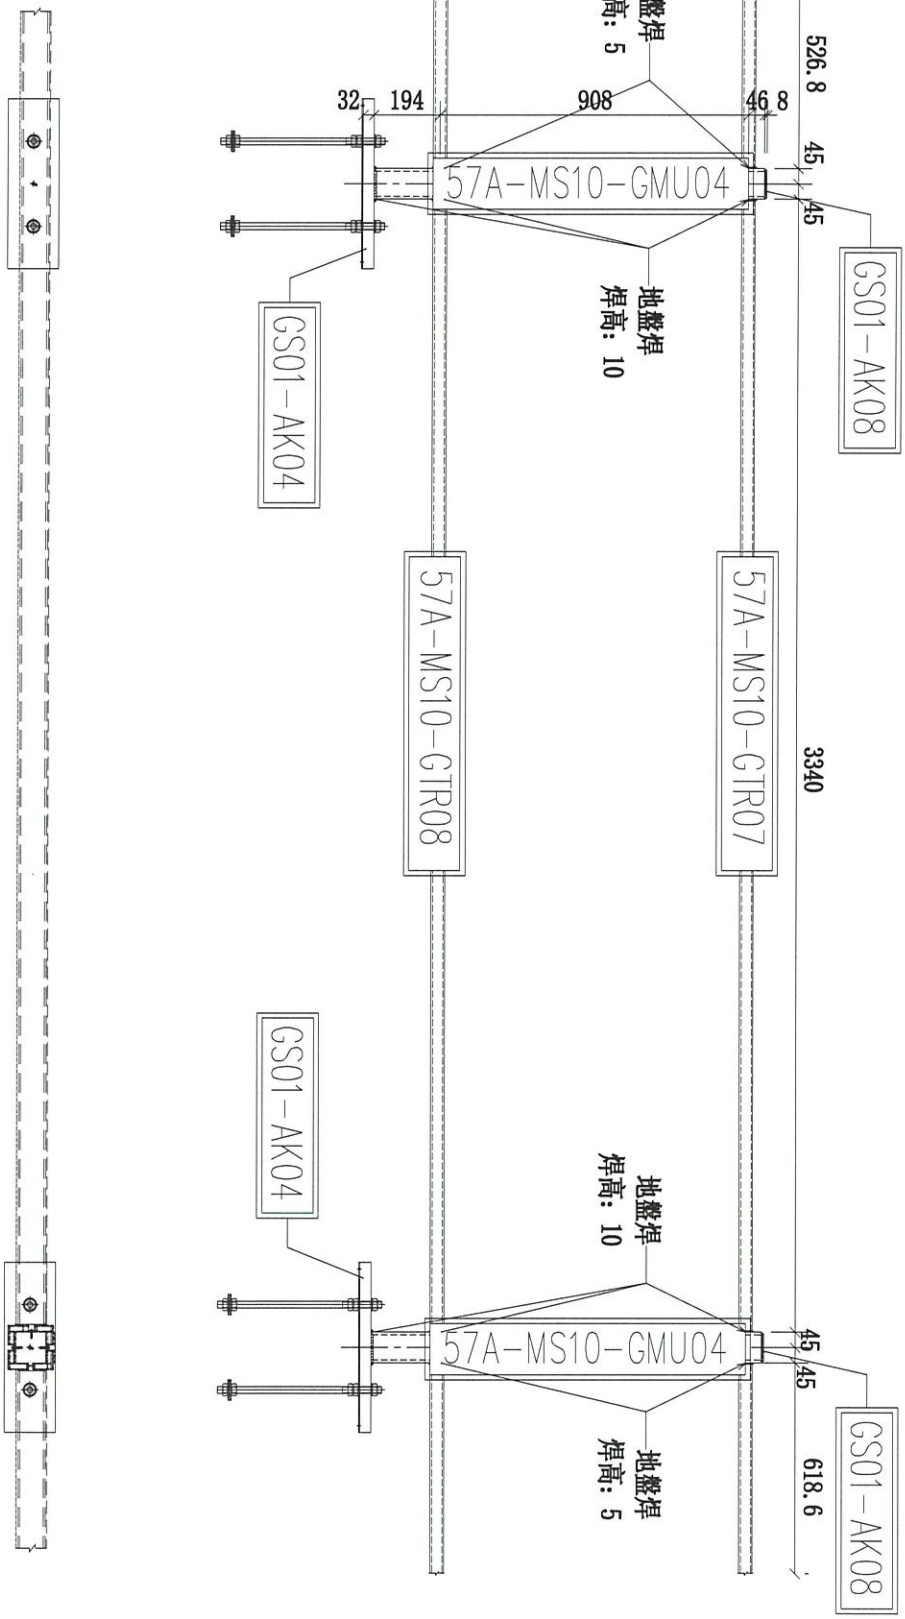


序號	物料編號	數量	使用位置	樓層
01	57B-MS10-Z10	2	SD-GB-5007B	T3/(22~23F)
02				
03				

名稱	攔河鋼架組裝圖	制圖	CJM	2020.12.15	修改			
材料	90x90x10鋼通(80x40)實心鋼通	復核	SHUI	2020.12.25	日期			
顏色		批準			圖號	57B-MS10-Z10		

美特鋁質 有限公司
MIDI Aluminium Fabricator Ltd.

工程號	J-852	地盤	亞皆老街／攔河

序號	物料編號	數量	使用位置	樓層
01	57B-MS10-GMU01	4	57B-MS10-Z01\Z01R	T1/(22F~23F)
02	57-MS10-GMU01	2	57-MS10-Z01\Z01R	T2/(23F)
03	57A-MS10-GMU01	4	57A-MS10-Z01\Z01R	T3/(22F~23F)

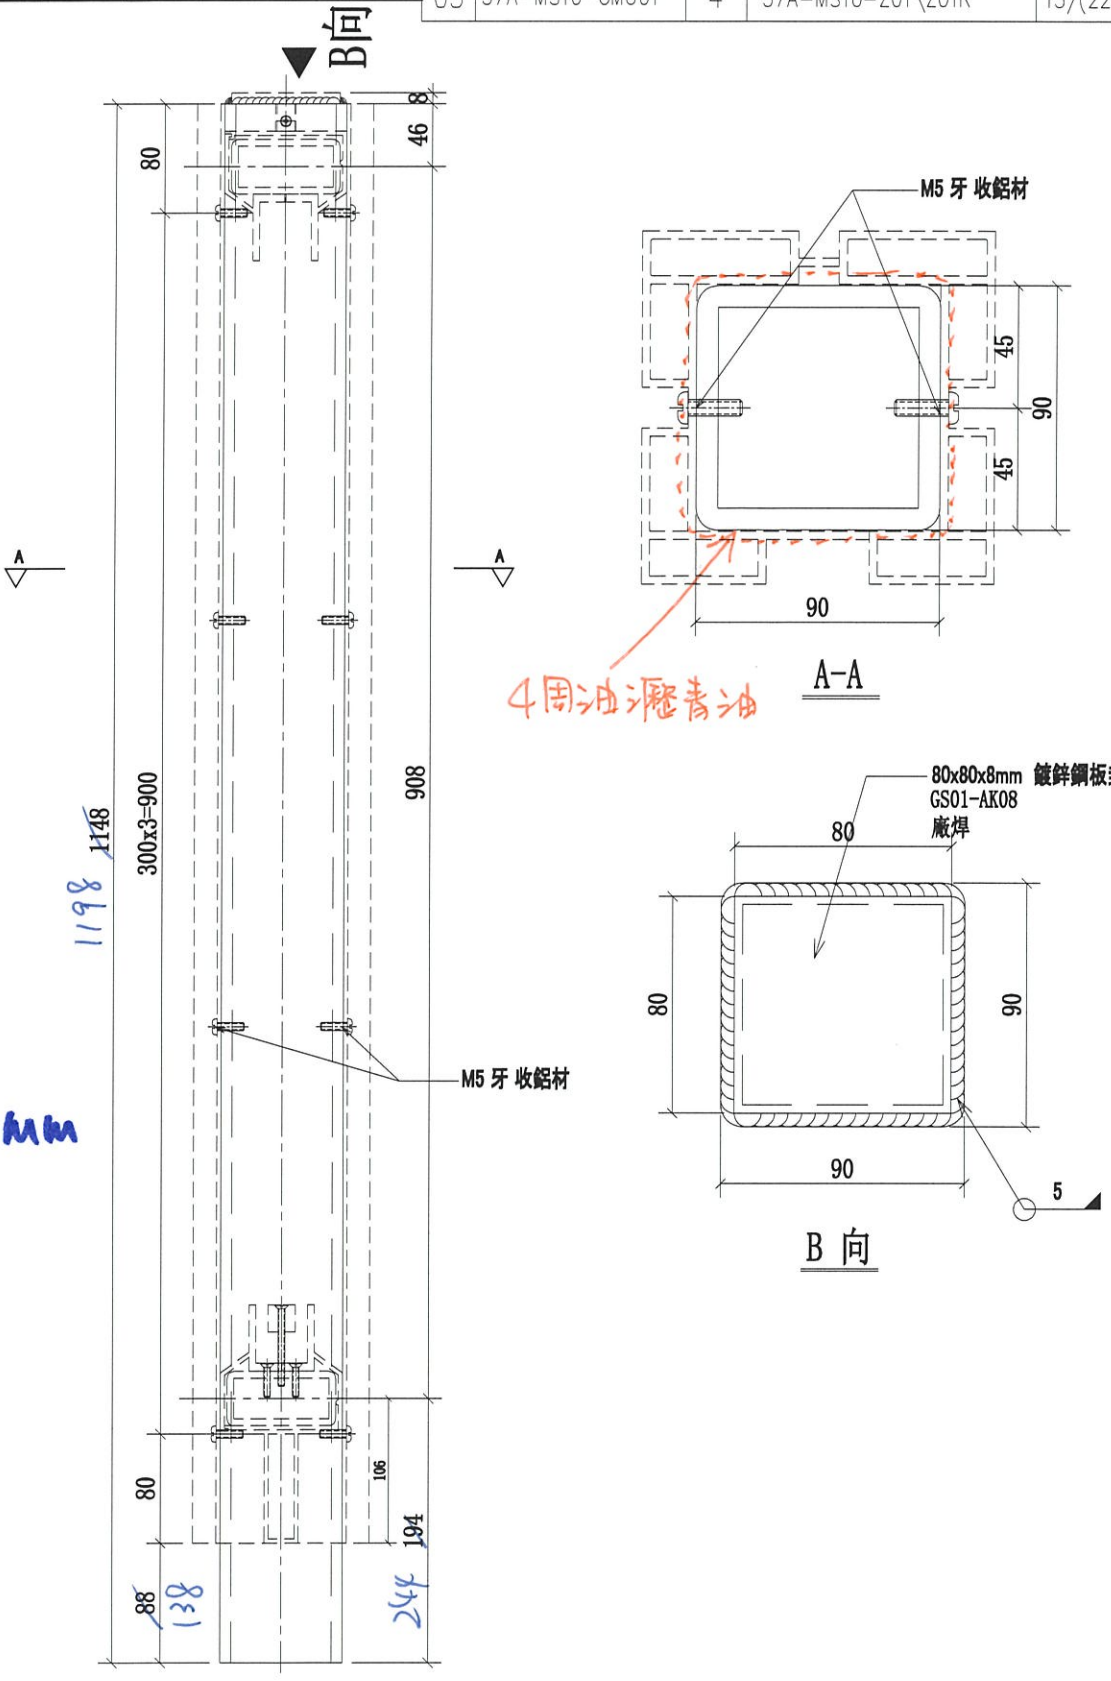



名稱	攔河鋼架邊立柱	制圖	CJM	2020.12.15	修改	A		
材料	90x90x8mm 鍍鋅鋼通(材質:SJ275)	復核	SHUI	2020.12.25	日期	2021.01.28		
顏色	熱浸鋅	批準			圖號	57A,57,57B-MS10-GMU01		

美特鋁質 有限公司
MIDI Aluminium Fabricator Ltd.

工程號	J-852	地盤	亞皆老街/欄河


序號	物料編號	數量	使用位置	樓層
01	57A-MS10-GMU02	2	57A-MS10-Z02	T3/(22F~23F)
02	57A-MS10-GMU02R	2	57A-MS10-Z03	T3/(22F~23F)
03	57-MS10-GMU02	1	57-MS10-Z04	T2/(23F)
04	57-MS10-GMU02R	1	57-MS10-Z05	T2/(23F)
05	57B-MS10-GMU02	2	57B-MS10-Z06	T1/(22F~23F)
06	57B-MS10-GMU02R	2	57B-MS10-Z07	T1/(22F~23F)

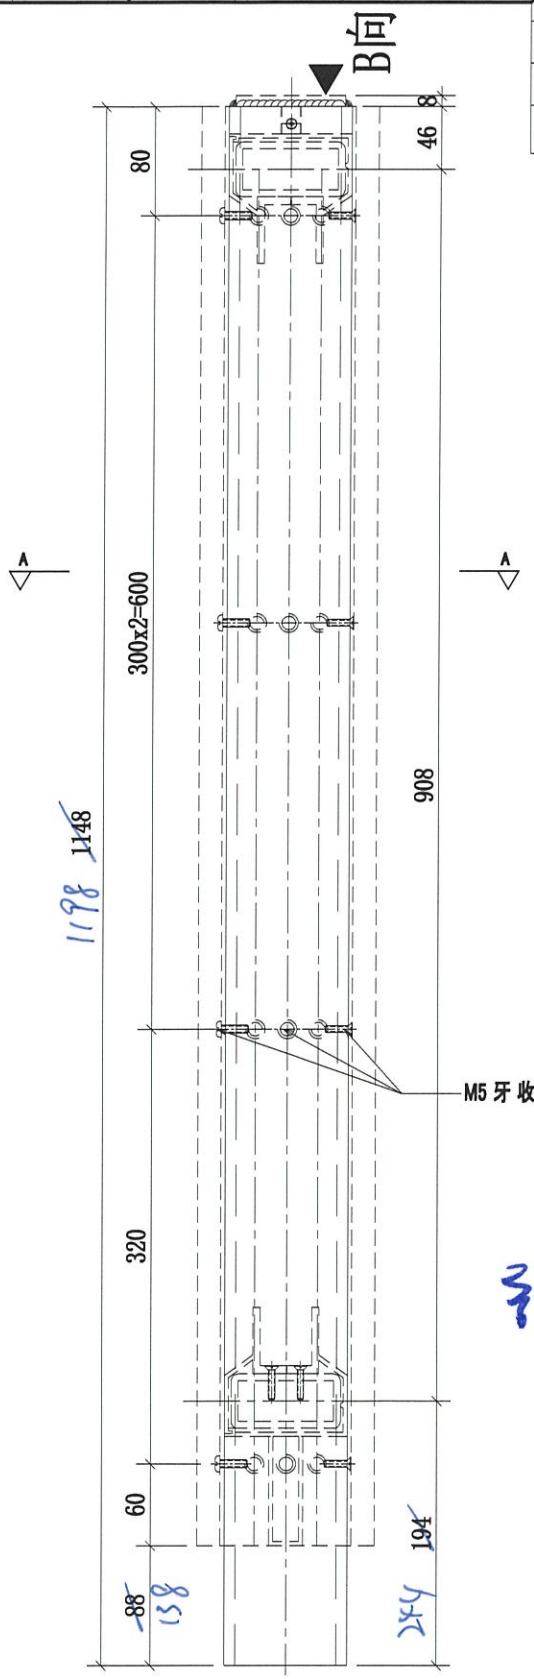

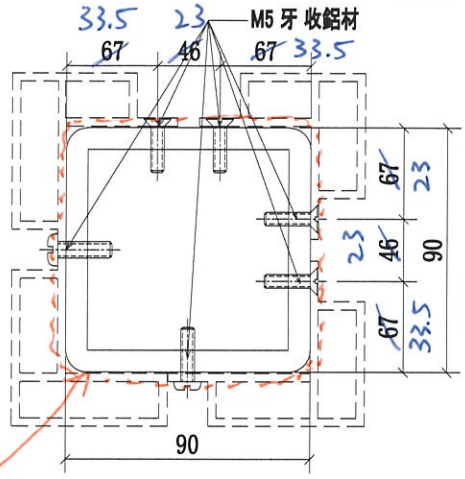

4周油漆青油

A-A

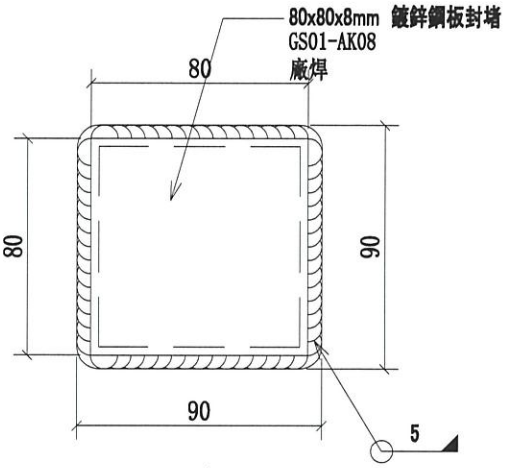

B 向


預長 50mm


名稱	欄河鋼架轉角立柱	制圖	CJM	2020.12.15	修改	A		
材料	90x90x8mm 鍍鋅鋼通(材質:SJ275)	復核	SHUI	2020.12.25	日期	2021.01.28		
顏色	熱浸鋅	批準			圖號	57A,57,57B-MS10-GMU02		

美特鋁質 有限公司
MIDI Aluminium Fabricator Ltd.

工程號	J-852	地盤	亞皆老街／攔河


序號	物料編號	數量	使用位置	樓層
01	57A-MS10-GMU03	2	57A-MS10-Z02	T3/(22F~23F)
02	57A-MS10-GMU03	2	57A-MS10-Z03	T3/(22F~23F)
03	57-MS10-GMU03	1	57-MS10-Z04	T2/(23F)
04	57-MS10-GMU03	1	57-MS10-Z05	T2/(23F)
05	57B-MS10-GMU03	2	57B-MS10-Z06	T1/(22F~23F)
06	57B-MS10-GMU03	2	57B-MS10-Z07	T1/(22F~23F)

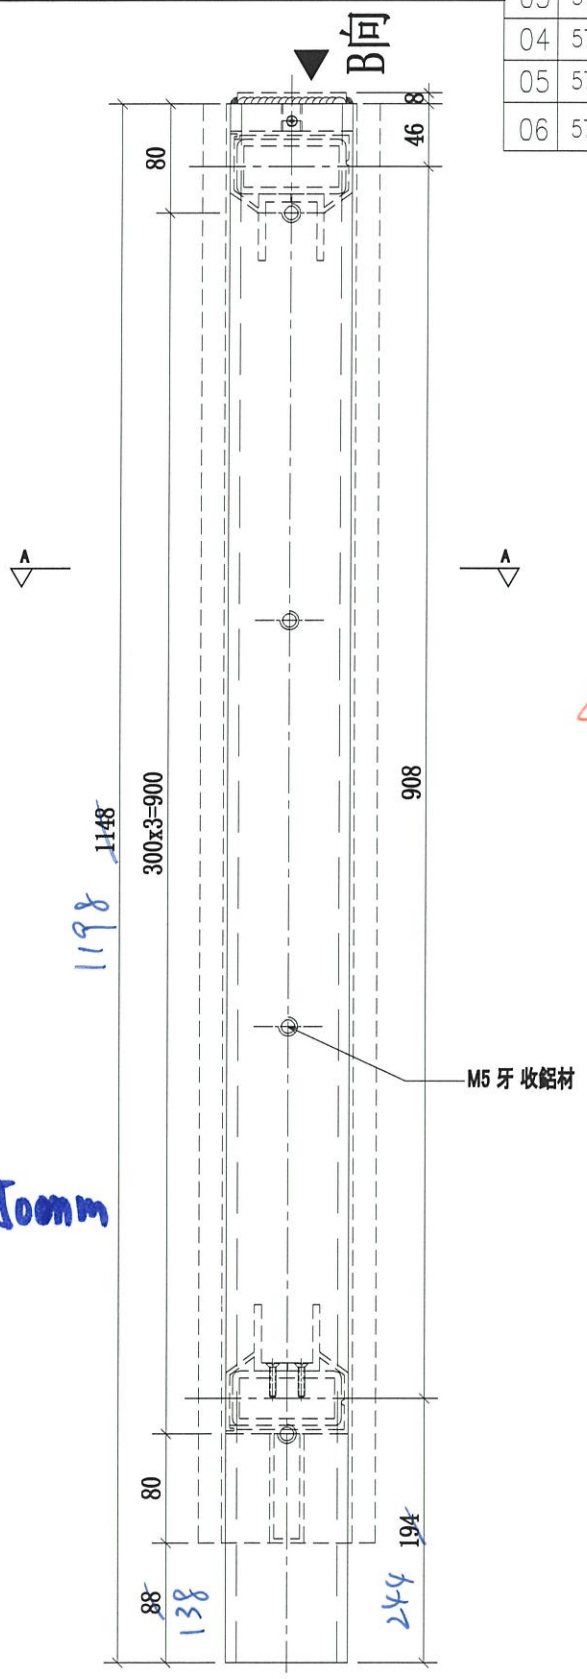

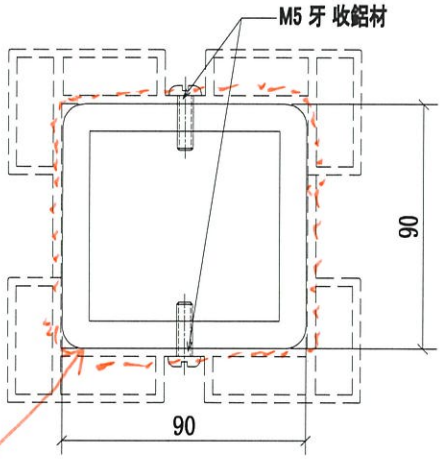

A-A

4周油漲青油

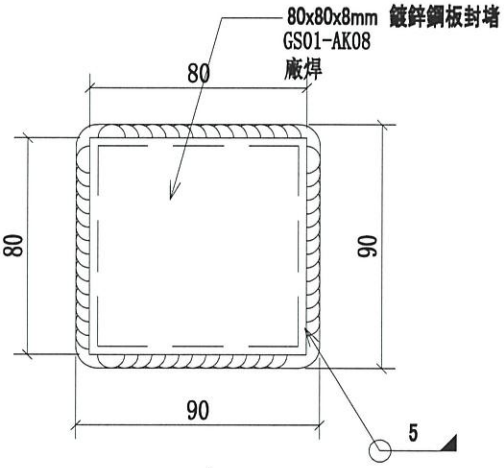

B 向


頭長10mm


名稱	攔河鋼架中間立柱	制圖	CJM	2020.12.15	修改	A		
材料	90x90x8mm 鍍鋅鋼通(材質:SJ275)	復核	SHUI	2020.12.25	日期	2021.01.28		
顏色	熱浸鋅	批準			圖號	57A,57,57B-MS10-GMU03		

美特鋁質 有限公司
MIDI Aluminium Fabricator Ltd.


工程號	J-852	地盤	亞皆老街/欄河

序號	物料編號	數量	使用位置	樓層
01	57B-MS10-GMU04	4	57B-MS10-Z10	T1/(22F~23F)
02	57-MS10-GMU04	2	57-MS10-Z09	T2/(23F)
03	57A-MS10-GMU04	4	57A-MS10-Z08	T3/(22F~23F)

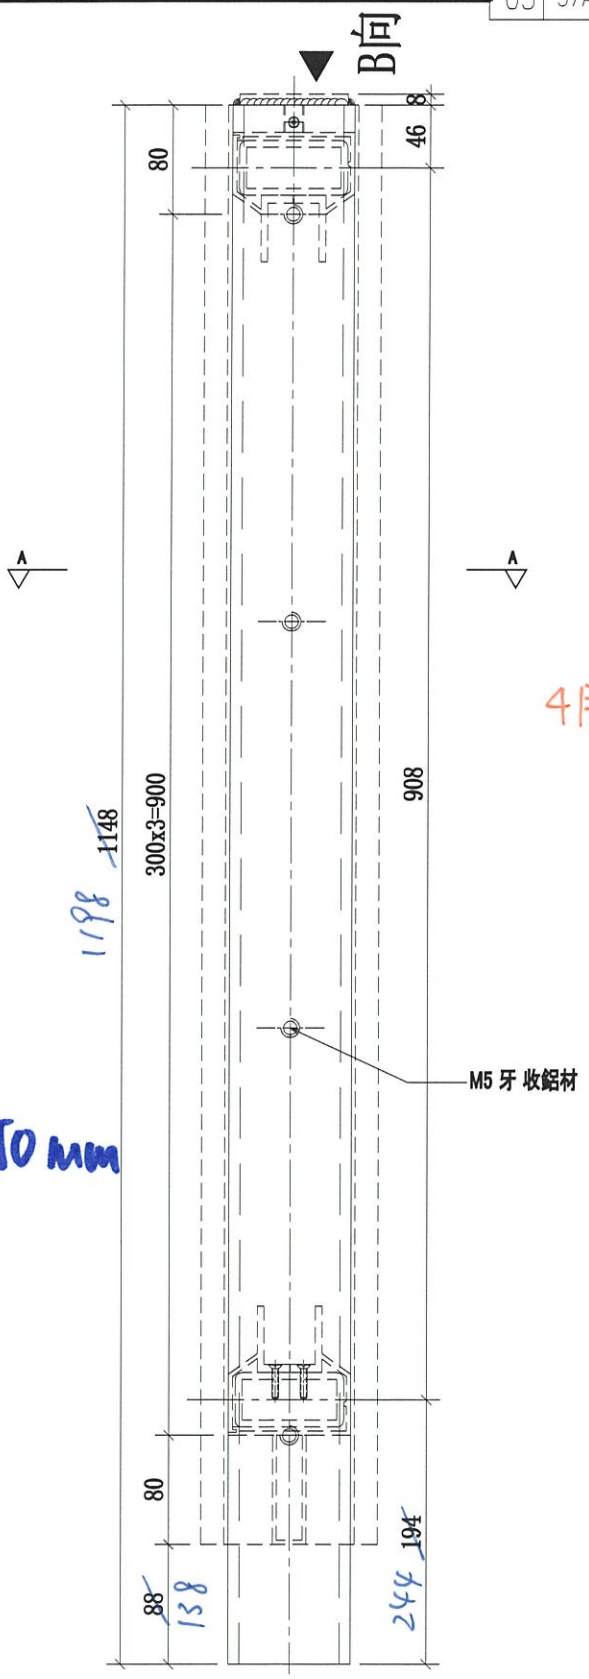

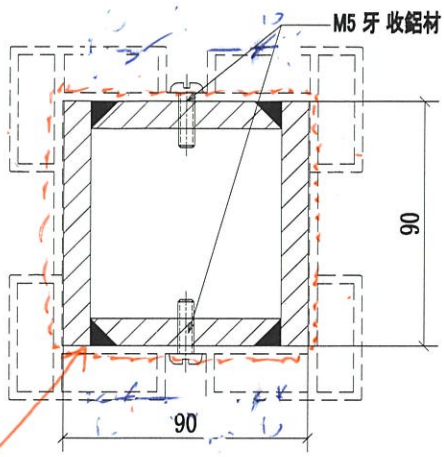

A-A

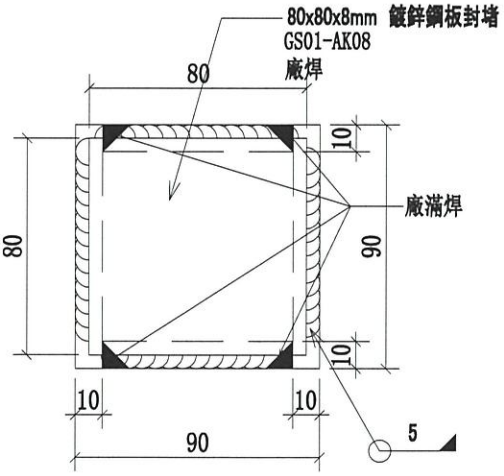



B 向

名稱	欄河鋼架中間加強立柱	制圖	CJM	2020.12.15	修改	A	B	
材料	90x90x10mm 鍍鋅焊接鋼通(材質:SJ275)	復核	SHUI	2020.12.25	日期	2021.01.15	2021.01.28	
顏色	熱浸金亮	批準			圖號	57A,57,57B-MS10-GMU04		

美特鋁質 有限公司
MIDI Aluminium Fabricator Ltd.

工程號	J-852	地盤	亞皆老街／欄河

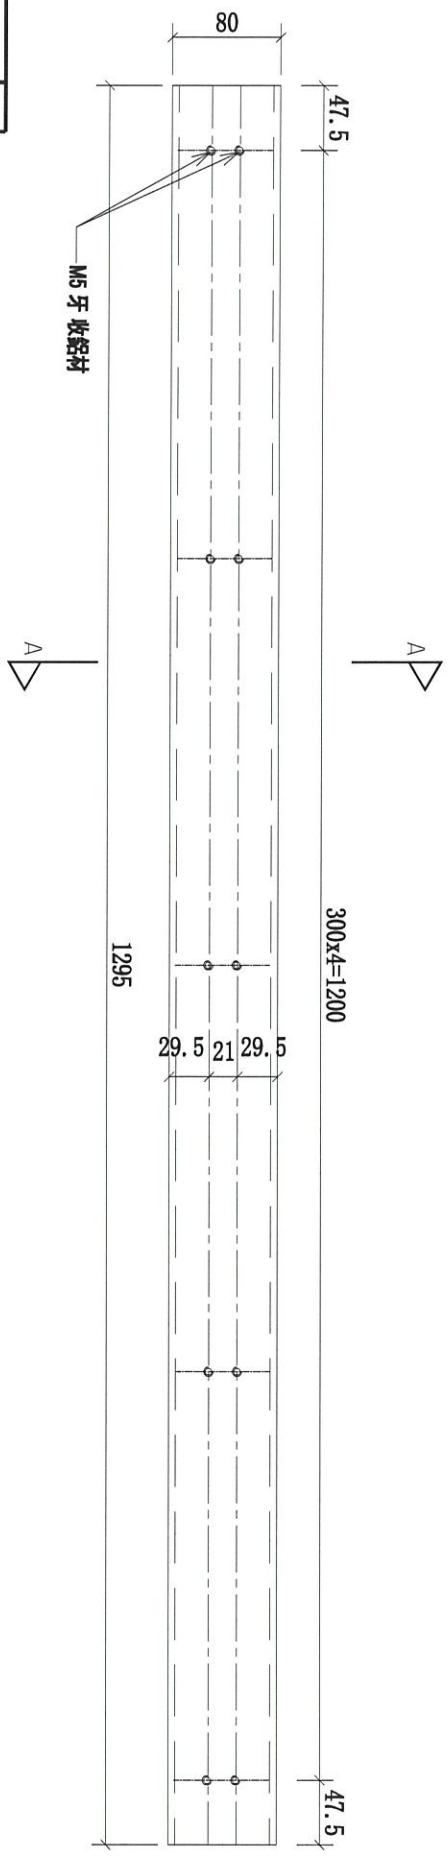

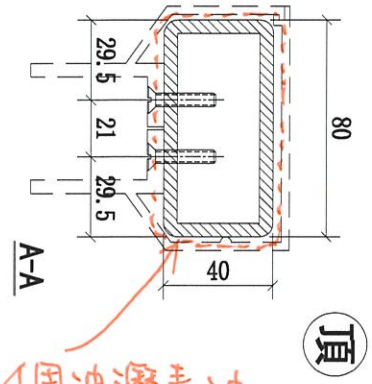



序號	物料編號	數量	使用位置	樓層
01	57B-MS10-GTR01	4	57B-MS10-Z01\Z01R	T1/(22F~23F)
02	57-MS10-GTR01	2	57-MS10-Z01\Z01R	T2/(23F)
03	57A-MS10-GTR01	4	57A-MS10-Z01\Z01R	T3/(22F~23F)

名稱	欄河鋼架橫梁	制圖	CJM	2020.12.15	修改	A		
材料	80x40x5mm 鍍鋅鋼通(材質:SJ275)	復核	SHUI	2020.12.25	日期	2021.01.28		
顏色	熱浸鋅	批準			圖號	57A,57,57B-MS10-GTR01		

美特鋁質 有限公司
MIDI Aluminium Fabricator Ltd.

工程號	J-852	地盤	亞皆老街／攔河

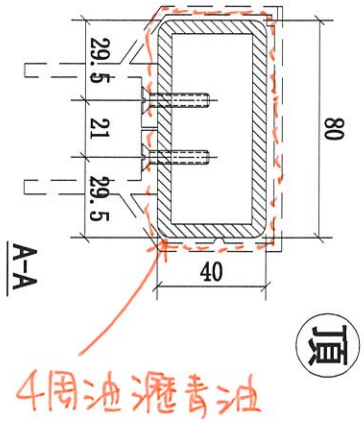

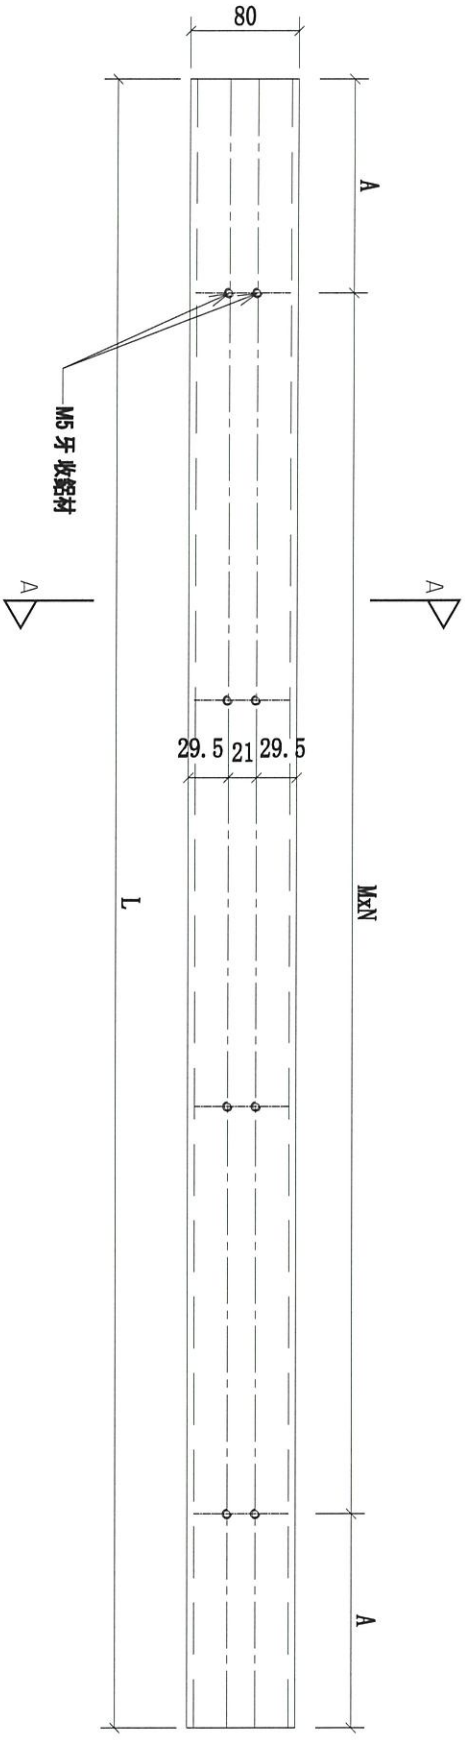


序號	物料編號	L:	A:	MxN:	數量	使用位置	樓層
01	57B-MS10-GTR02-1	1139	119.5	300x3	2	57B-MS10-Z07	T1/(22F~23F)
02	57A-MS10-GTR02-1	1139	119.5	300x3	2	57A-MS10-Z02	T3/(22F~23F)
03	57B-MS10-GTR02-2	1992	96	300x6	2	57B-MS10-Z07	T1/(22F~23F)
04	57A-MS10-GTR02-2	1992	96	300x6	2	57A-MS10-Z02	T3/(22F~23F)
05	57B-MS10-GTR02-3	2192	46	300x7	2	57B-MS10-Z06	T1(22F~23F)
06	57A-MS10-GTR02-3	2192	46	300x7	2	57A-MS10-Z03	T3/(22F~23F)
07	57B-MS10-GTR02-4	1251.5	175.75	300x3	2	57B-MS10-Z06	T1/(22F~23F)
08	57A-MS10-GTR02-4	1251.5	175.75	300x3	2	57A-MS10-Z03	T3/(22F~23F)


名稱	攔河鋼架橫梁	制圖	CJM	2020.12.15	修改	A	B
材料	80x40x5mm 鍍鋅鋼通(材質:SJ275)	復核	SHUI	2020.12.25	日期	2021.01.15	2021.01.28
顏色	熱浸鋅	批準			圖號	57A,57,57B-MS10-GTR02	

美特鋁質 有限公司
MIDI Aluminium Fabricator Ltd.

工程號	J-852	地盤	亞皆老街/攔河

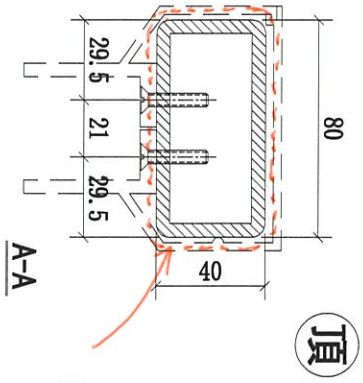

4周油漆青油

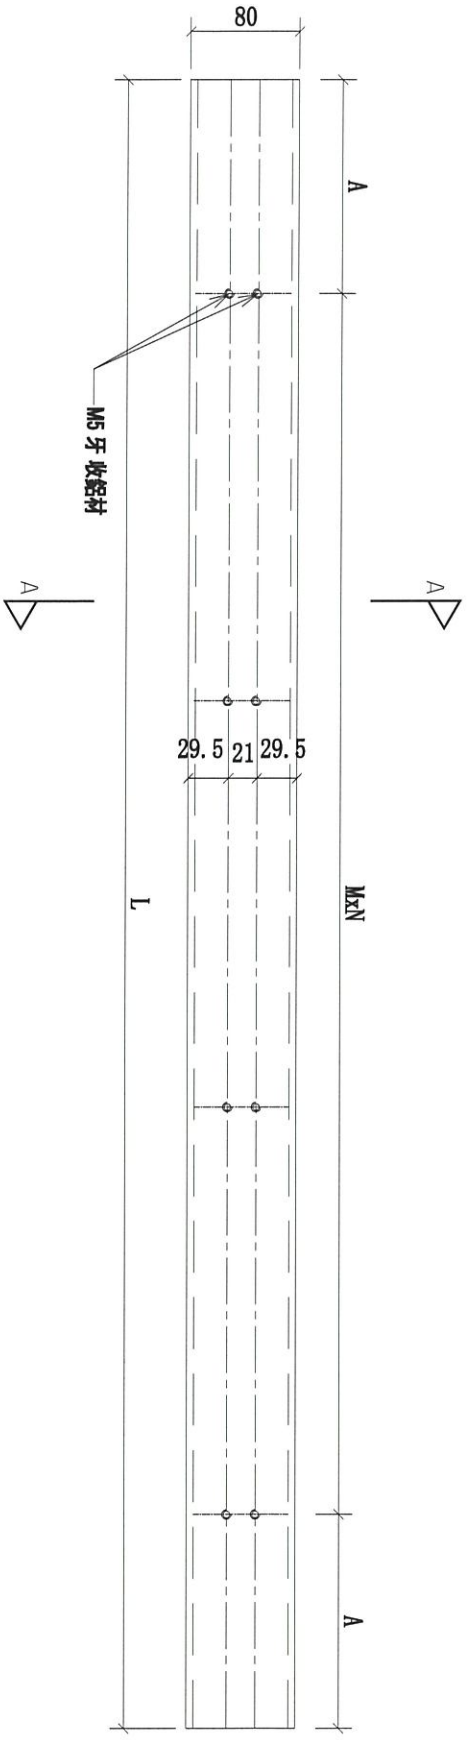



序號	物料編號	L:	A:	MxN:	數量	使用位置	樓層
01	57-MS10-GTR03-1	1214	157	300x3	2	57-MS10-Z04\Z05	T2/(23F)
02	57-MS10-GTR03-2	1942	71	300x6	2	57-MS10-Z04\Z05	T2/(23F)

名稱	攔河鋼架橫梁	制圖	CJM	2020.12.15	修改	A		
材料	80x40x5mm 鍍鋅鋼通(材質:SJ275)	復核	—	2020.12.25	日期	2021.01.28		
顏色	熱浸鋅	批準			圖號	57A,57,57B-MS10-GTR03		

美特鋁質 有限公司
MIDI Aluminium Fabricator Ltd.

工程號	J-852	地盤	亞皆老街／攔河

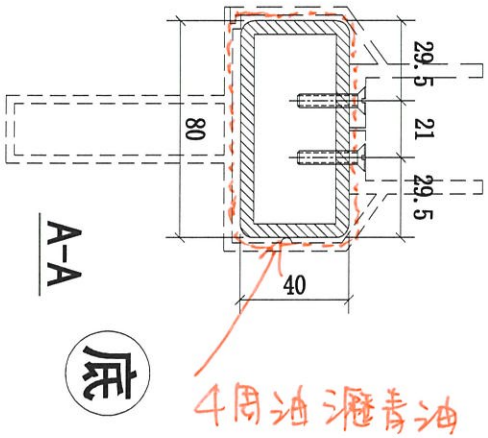

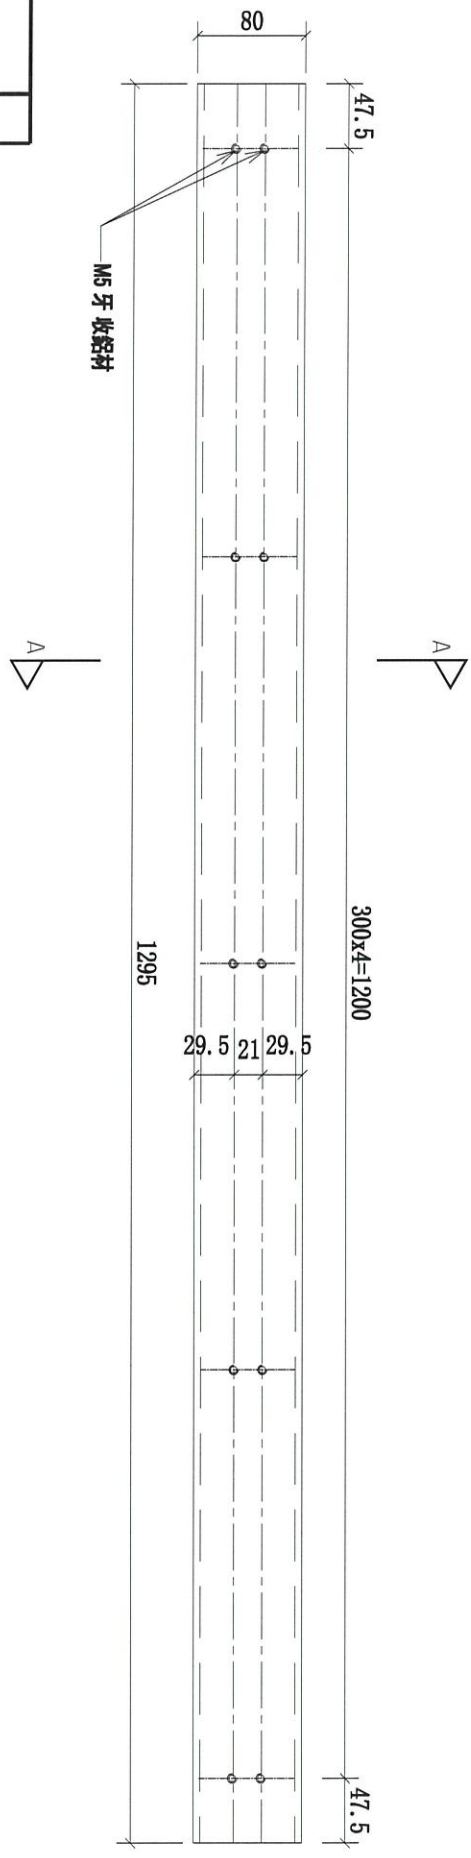



序號	物料編號	數量	使用位置	樓層
01	57B-MS10-GTR04	4	57B-MS10-Z01\Z01R	T1/(22F~23F)
02	57-MS10-GTR04	2	57-MS10-Z01\Z01R	T2/(23F)
03	57A-MS10-GTR04	4	57A-MS10-Z01\Z01R	T3/(22F~23F)

名稱	攔河鋼架橫梁	制圖	CJM	2020.12.15	修改	A		
材料	80x40x5mm 鍍鋅鋼通(材質:SJ275)	復核	SHUI	2020.12.25	日期	2021.01.28		
顏色	熱浸鋅	批準			圖號	57A,57,57B-MS10-GTR04		

美特鋁質 有限公司
MIDI Aluminium Fabricator Ltd.

工程號	J-852	地盤	亞皆老街/攔河

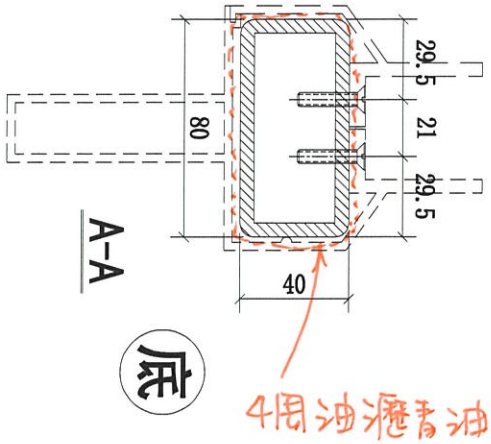

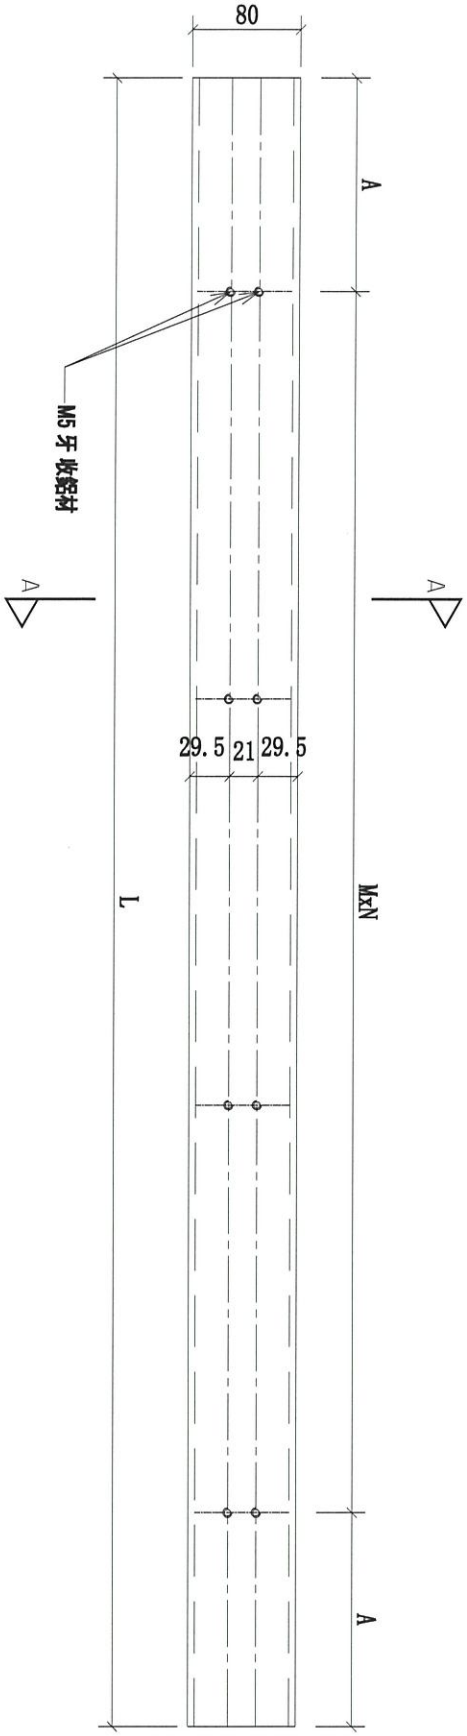



序號	L:	A:	MxN:	物料編號	數量	使用位置	樓層
01	1139	119.5	300x3	57B-MS10-GTR05-1	2	57B-MS10-Z07	T1/(22F~23F)
02	1139	119.5	300x3	57A-MS10-GTR05-1	2	57A-MS10-Z02	T3/(22F~23F)
03	1992	96	300x6	57B-MS10-GTR05-2	2	57B-MS10-Z07	T1/(22F~23F)
04	1992	96	300x6	57A-MS10-GTR05-2	2	57A-MS10-Z02	T3/(22F~23F)
05	2192	46	300x7	57B-MS10-GTR05-3	2	57A-MS10-Z03	T1/(22F~23F)
06	2192	46	300x7	57A-MS10-GTR05-3	2	57A-MS10-Z03	T3/(22F~23F)
07	1251.5	175.75	300x3	57B-MS10-GTR05-4	2	57B-MS10-Z06	T1/(22F~23F)
08	1251.5	175.75	300x3	57A-MS10-GTR05-4	2	57A-MS10-Z03	T3/(22F~23F)

名稱	攔河鋼架橫梁		制圖	CJM	2020.12.15	修改	A	B	
材料	80x40x5mm 鍍鋅鋼通	(材質:SJ275)	復核	SHUI	2020.12.25	日期	2021.01.15	2021.01.28	
顏色	熱浸鋅		批準			圖號	57A,57,57B-MS10-GTR05		

美特鋁質 有限公司
MIDI Aluminium Fabricator Ltd.

工程號	J-852	地盤	亞皆老街/攔河

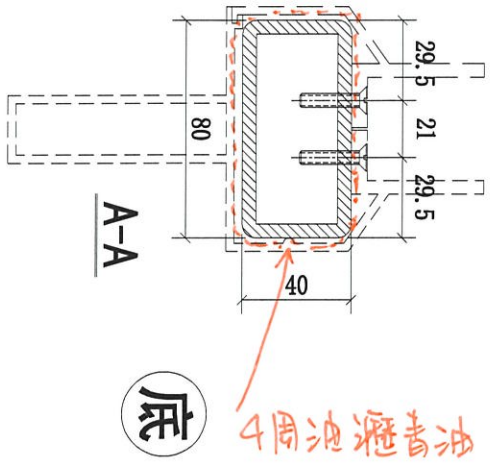

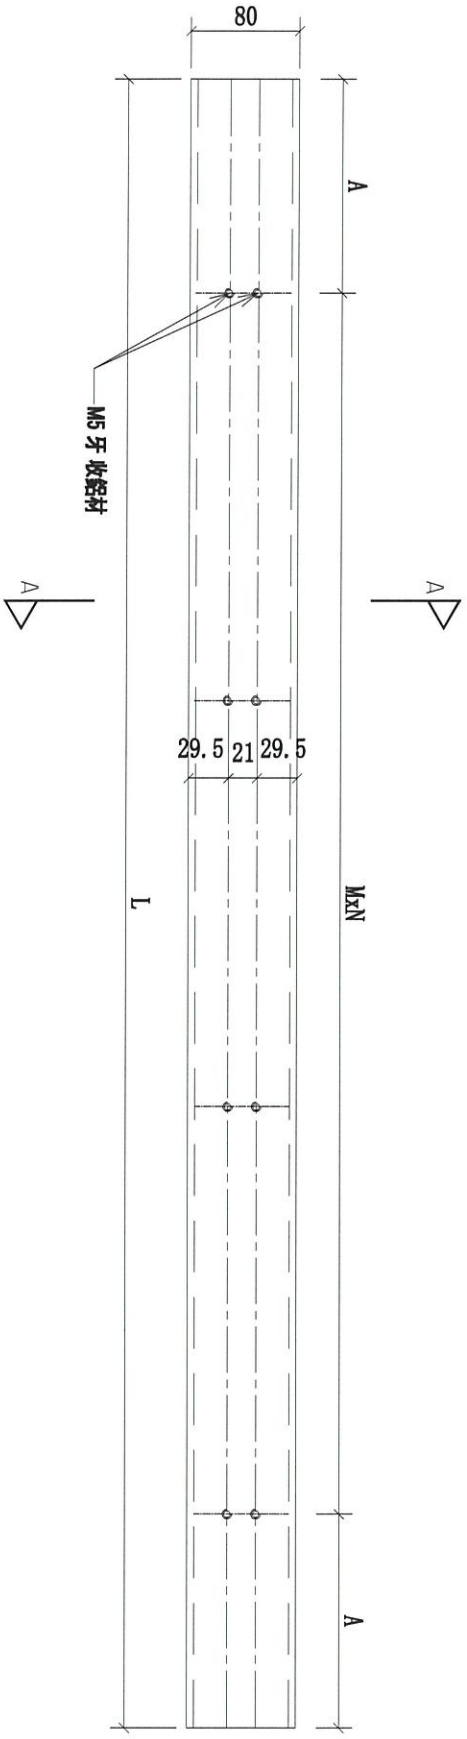


4周油避青油


序號	物料編號	L:	A:	MxN:	數量	使用位置	樓層
01	57-MS10-GTR06-1	1214	157	300x3	2	57-MS10-Z04\Z05	T2/(23F)
02	57-MS10-GTR06-2	1942	71	300x6	2	57-MS10-Z04\Z05	T2/(23F)

名稱	攔河鋼架橫梁	制圖	CJM	2020.12.15	修改	A		
材料	80x40x5mm 鍍鋅鋼通(材質:SJ275)	復核	SHUI	2020.12.25	日期	2021.01.28		
顏色	熱浸鋅	批準			圖號	57A,57,57B-MS10-GTR06		

美特鋁質 有限公司
MIDI Aluminium Fabricator Ltd.

工程號	J-852	地盤	亞皆老街/欄河

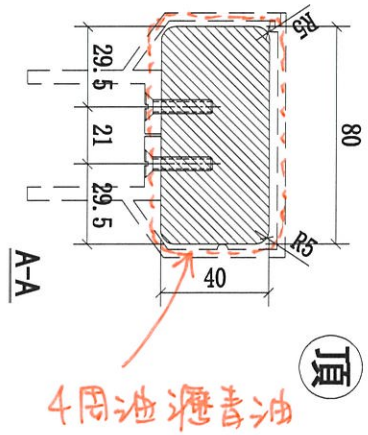

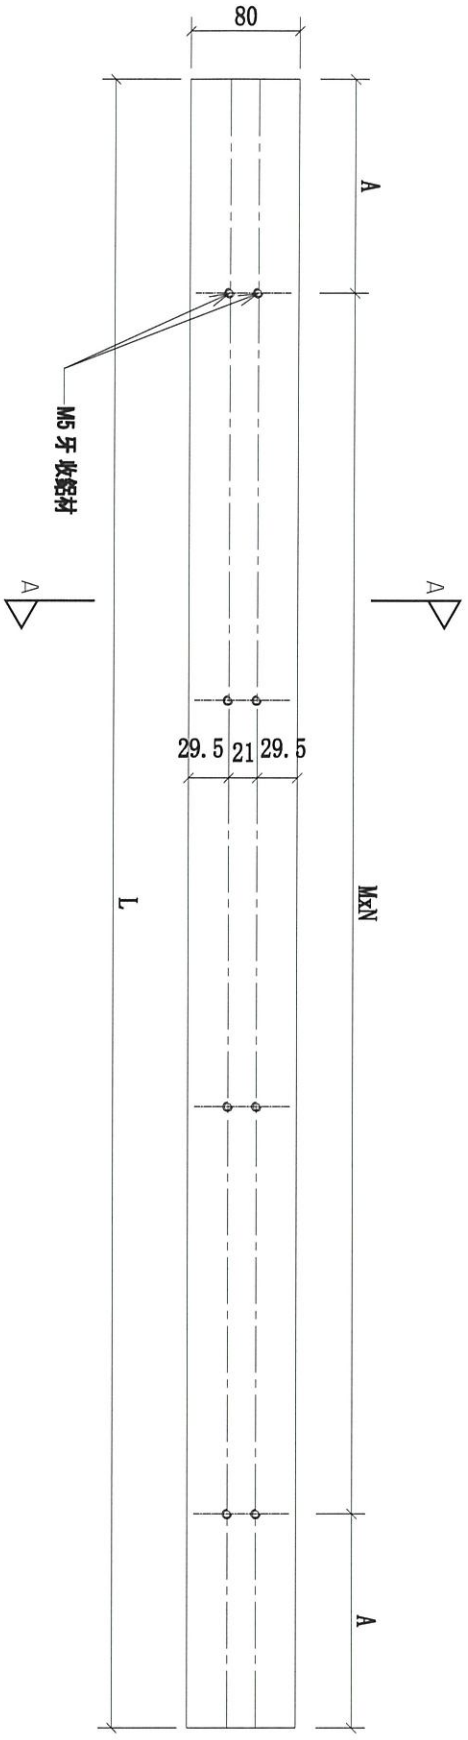



序號	物料編號	L:	A:	MxN:	數量	使用位置	樓層
01	57A-MS10-GTR07	3340	170	300x10	2	57A-MS10-Z08	T1/(22F~23F)
02	57-MS10-GTR07	3178	89	300x10	1	57-MS10-Z09	T2/(23F)
03	57B-MS10-GTR07	3340	170	300x10	2	57B-MS10-Z10	T3/(22F~23F)

名稱	欄河鋼架橫梁		制圖	CJM	2020.12.15	修改	A		
材料	80x40mm 鍍鋅實心鋼通	(材質:SJ275)	復核	SHUI	2020.12.25	日期	2021.01.28		
顏色	熱浸鋅		批準			圖號	57A,57,57B-MS10-GTR07		

美特鋁質 有限公司
MIDI Aluminium Fabricator Ltd.

工程號	J-852	地盤	亞皆老街/攔河

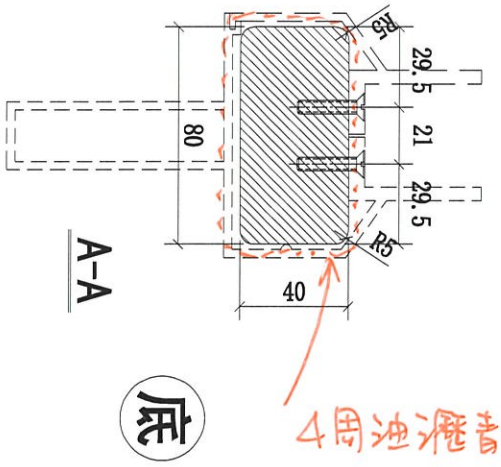

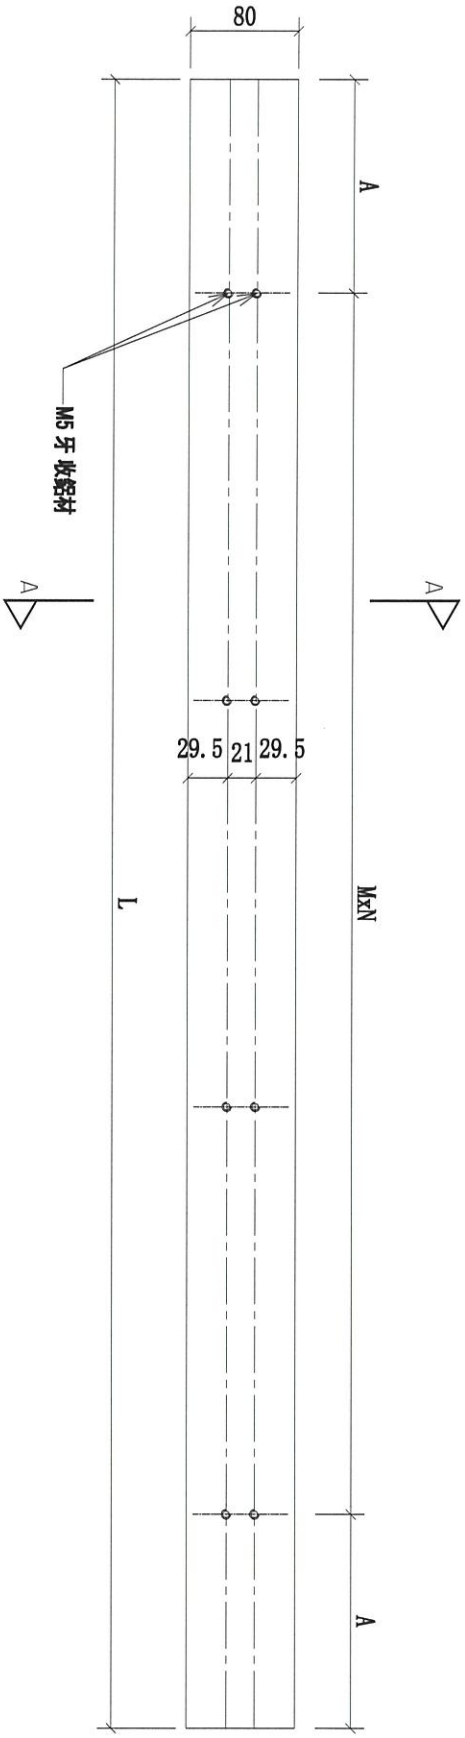


4周油漆青油

序號	L:	A:	MxN:	物料編號	數量	使用位置	樓層
01	3340	170	300x10	57A-MS10-GTR08	2	57A-MS10-Z08	T1/(22F~23F)
02	3178	89	300x10	57-MS10-GTR08	1	57-MS10-Z09	T2/(23F)
03	3340	170	300x10	57B-MS10-GTR08	2	57B-MS10-Z10	T3/(22F~23F)

名稱	攔河鋼架橫梁	制圖	CJM	2020.12.15	修改	A	B	
材料	80x40mm 鍍鋅實心鋼通(材質:SJ275)	復核	SHUI	2020.12.25	日期	2021.01.15	2021.01.28	
顏色	熱浸鍍	批準			圖號	57A,57,57B-MS10-GTR08		

美特鋁質 有限公司
MIDI Aluminium Fabricator Ltd.

工程號	J-852	地盤	亞皆老街/欄河

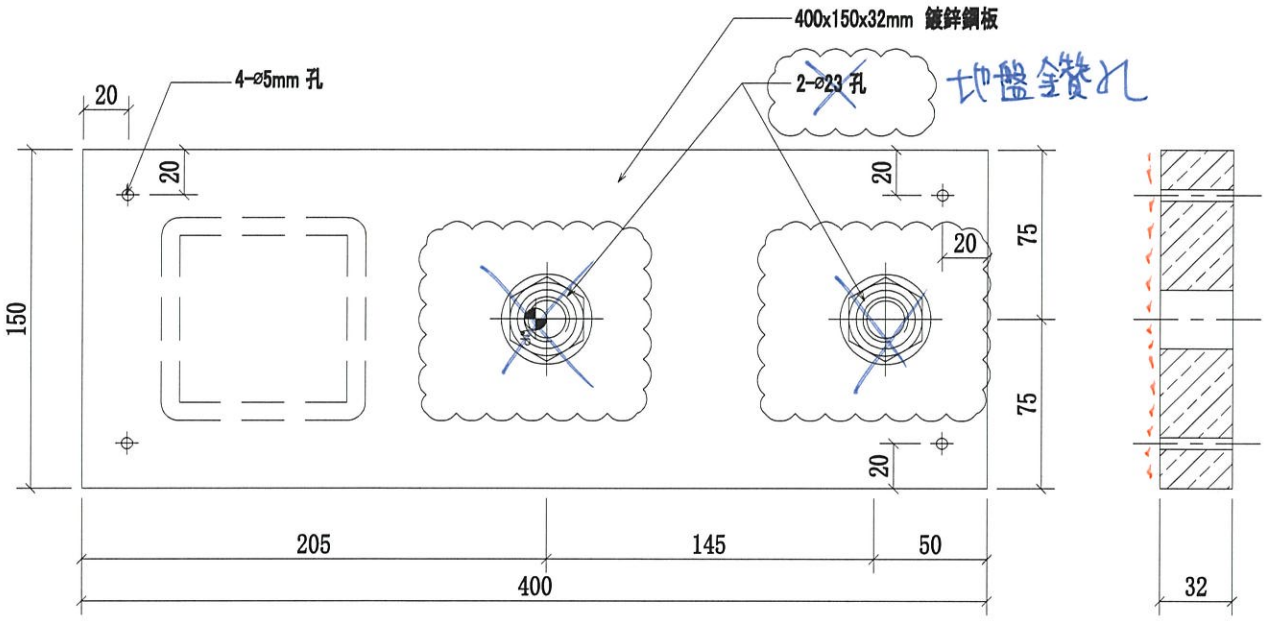


一面油漆青油

序號	物料編號	數量	使用位置	樓層
01	GS01-AK03	4	SD-GB-5007A	T3/(22-23F)
02	GS01-AK03	2	SD-GB-5007	T2/(23F)
03	GS01-AK03	4	SD-GB-5007B	T1/(22-23F)

名稱	欄河鋼架鍍鋅鋼板	制圖	CJM	2020.12.15	修改	A		
材料	32mm 鍍鋅鋼板(材質:Gr 355)	復核	SHUI	2020.12.25	日期	2021.01.28		
顏色	熱浸鋅	批準			圖號	GS01-AK03		

美特鋁質 有限公司
MIDI Aluminium Fabricator Ltd.

工程號	J-852	地盤	亞皆老街／攔河

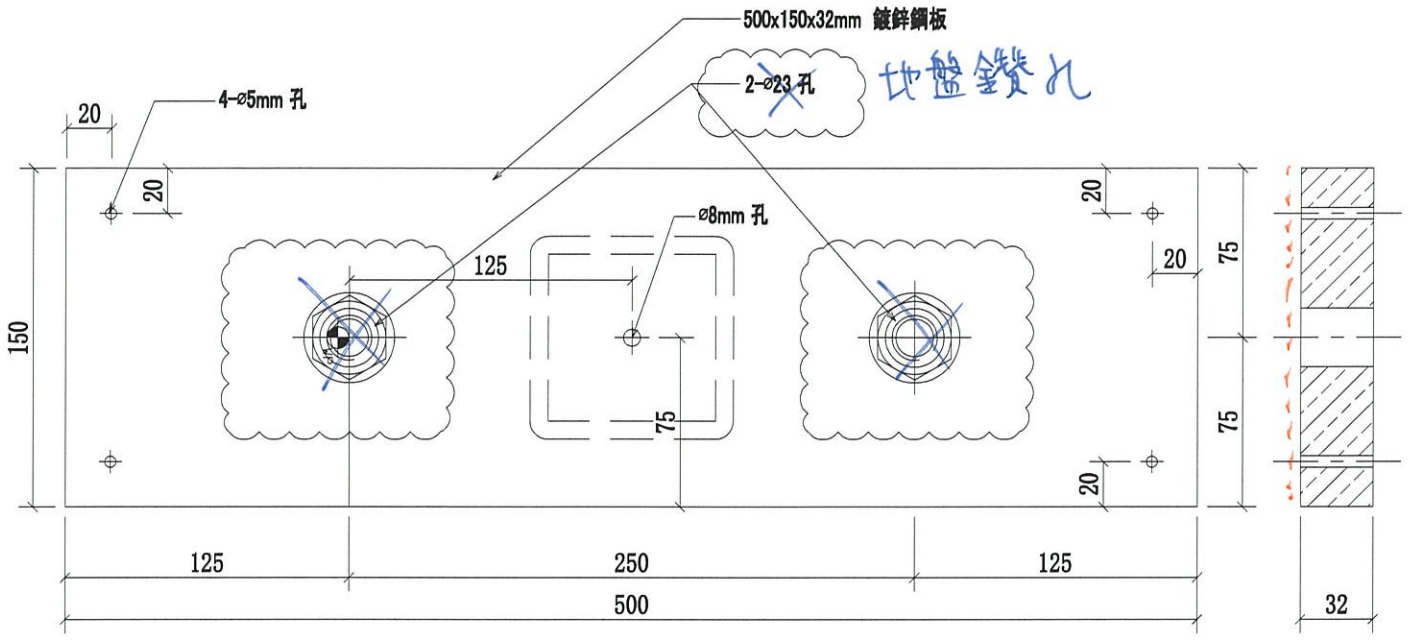


一面油漲青油

序號	物料編號	數量	使用位置	樓層
01	GS01-AK04	4	SD-GB-5007A	T3/(22-23F)
02	GS01-AK04	2	SD-GB-5007	T2/(23F)
03	GS01-AK04	4	SD-GB-5007B	T1/(22-23F)

名稱	攔河鋼架鍍鋅鋼板		制圖	CJM	2020.12.15	修改	A		
材料	32mm 鍍鋅鋼板	材質：Gr 355	復核	SHUI	2020.12.25	日期	2021.01.28		
顏色	熱浸鋅		批準			圖號	GS01-AK04		

美特鋁質 有限公司
MIDI Aluminium Fabricator Ltd.

工程號	J-852	地盤	亞皆老街/攔河

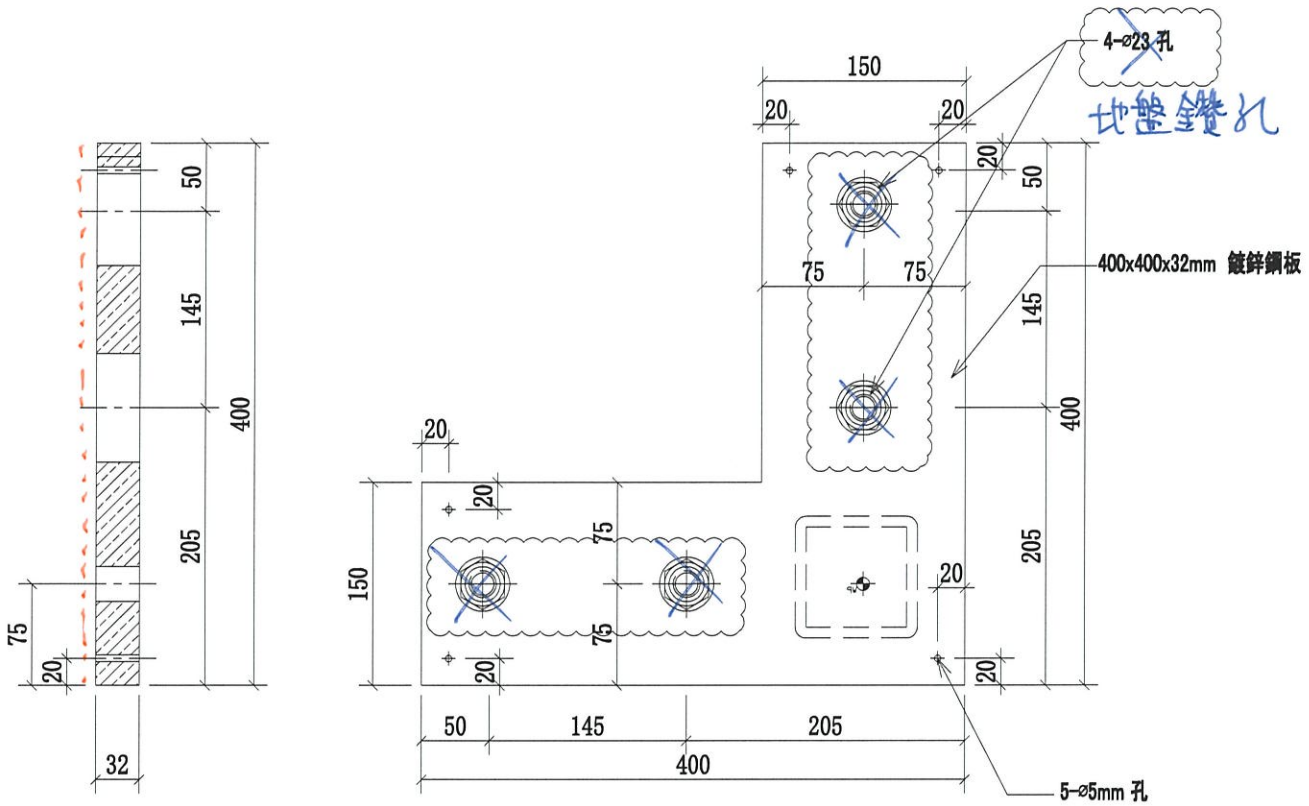


一面油漆青油

序號	物料編號	數量	使用位置	樓層
01	GS01-AK06	4	SD-GB-5007A	T3/(22-23F)
02	GS01-AK06	2	SD-GB-5007	T2/(23F)
03	GS01-AK06	4	SD-GB-5007B	T1/(22-23F)

名稱	攔河鋼架鍍鋅鋼板	制圖	CJM	2020.12.15	修改	A		
材料	32mm 鍍鋅鋼板(材質:Gr 355)	復核	SHUI	2020.12.25	日期	2021.01.28		
顏色	熱浸鋅	批準			圖號	GS01-AK06		

美特鋁質 有限公司
MIDI Aluminium Fabricator Ltd.

工程號	J-852	地盤	亞皆老街/欄河

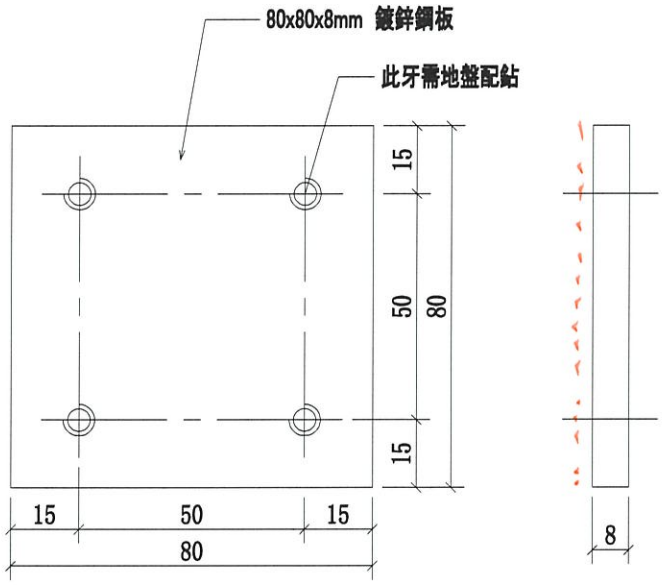


一面油漲青油

序號	物料編號	數量	使用位置	樓層
01	GS01-AK08	16	SD-GB-5007A	T3/(22-23F)
02	GS01-AK08	8	SD-GB-5007	T2/(23F)
03	GS01-AK08	16	SD-GB-5007B	T1/(22-23F)

名稱	欄河鋼架封堵鋼板	制圖	CJM	2020.12.15	修改			
材料	8mm 鍍鋅鋼板(材質:SJ275)	復核	SHUI	2020.12.25	日期			
顏色	熱浸鋅	批準			圖號	GS01-AK08		

美特鋁質 有限公司
MIDI Aluminium Fabricator Ltd.

工程號	J-852	地盤	亞皆老街／攔河

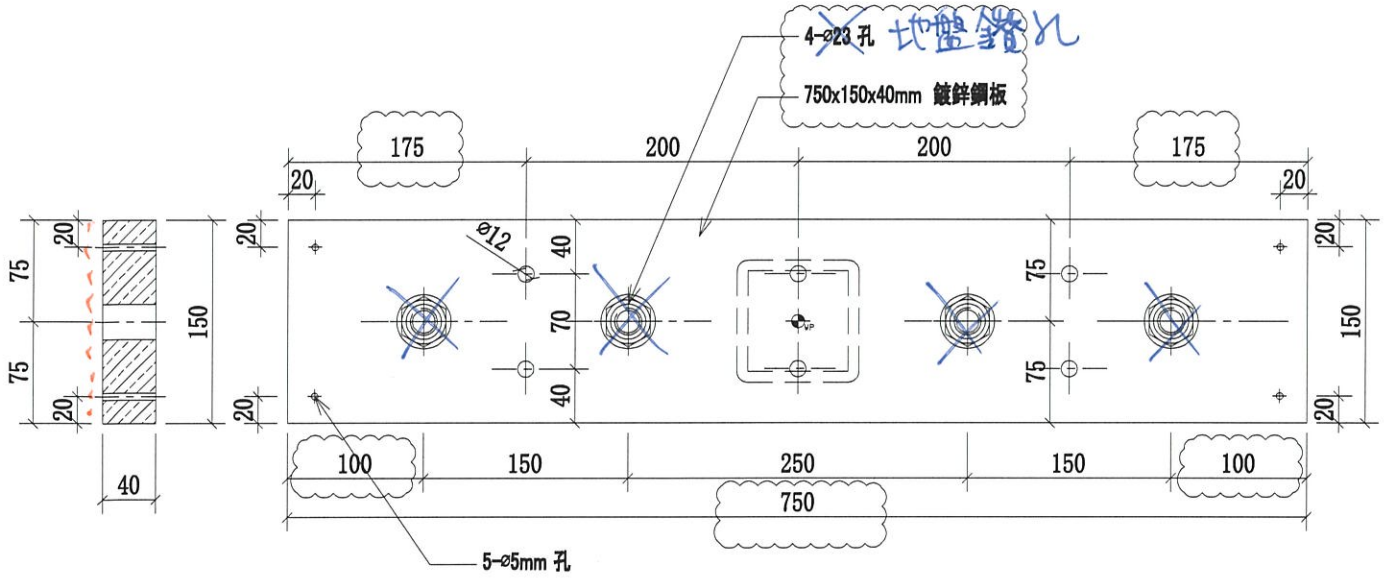

一面油漆青油

序號	物料編號	數量	使用位置	樓層
01	GS01-AK09	4	SD-GB-5007A	T3/(22-23F)
02	GS01-AK09	2	SD-GB-5007	T2/(23F)
03	GS01-AK09	4	SD-GB-5007B	T1/(22-23F)

名稱	攔河鋼架鍍鋅鋼板	制圖	CJM	2020.12.15	修改	A		
材料	40mm 鍍鋅鋼板(材質:Gr 355)	復核	SHUI	2020.12.25	日期	2021.01.28		
顏色	熱浸鋅	批準			圖號	GS01-AK09		