美 特 鋁 質 有 限 公 司
MIDI ALUMINIUM FABRICATOR LTD.

工程指示 / 要求簡箋(E.I.)

工程指示編號：**EI / 3053 / 21** 修改版次：D
工程編號 ：**J - 852** 工程名稱 ：亞皆老街中電
工程項目 ： 欄河 地盤用 鋁料 **(T1-T3) (1-23/F, R/F) *(減去 T1-T3: 3-6/F)***
收件人 ： 生統 發件人 ： **Ant Yeung** 日 期 ：**26/03/2021**

□要求提供 / □確認 事項 ：

( ) 初步鋁料 B.M.	( ) 加工拆圖，然後生產	( ) 尺寸表
( ) 正式鋁料 B.M.	( ) 技術上資料 / 指示	( ) 報價
( ) 配件 B.M.	( ) 樣辦或貨品說明書	( ) 分判合約

內容 ： 5件已出貨，3. 16件已完成及已包裝，不阻出貨，3.6件現場加料了不在做修改

D 版: 請留意所有長孔改為梗孔, 顧問只接受梗孔

C 版: 請留意 T1B 及 T3B，UP 位置是沙基位，料可以生產但不能出貨，待地盤通知出貨

B 版: 已修改加工圖及位置圖. 已更新分層數量表

請在 **2021.03.31** 前完成上列要求。

附： **190** 頁

以上項目為:

□ 原合約工程包 □ 原合約工程加 / 減賬 □ 新工程報價

原因 :-

分發東莞各部門 ：

( )生產技術總監口連附件 ( )技術部 口連附件 ( )生產部 口連附件 ( )機械設計部口連附件
( )採購部 口連附件 (/)生產統籌部口連附件 ( )小羅&清 口連附件
( )質檢部 口連附件 ( )會計部 口連附件 ( )報關組 口連附件 ( )其他 _____口連附件

分發其他分判 ：

(v)水洪 口連附件

分發香港各部門 ：

( )行政部口連附件 ( )會計部口連附件 ( )統籌部口連附件 (/)工程部地盤科文口連附件 祥哥
( )採購部口連附件 ( )QS 部 口連附件 ( )維修部口連附件 ( )其他 _____口連附件

傳遞編號：

HK 630 / 21

發件人簽署：

項目經理簽署：

美特鋁質有限公司
MIDI Aluminium Fabricator Ltd.

QF005/8


圖則登記表
DRAWING REGISTER

			接收日期 Receiving Date (適用於客戶圖則)									
工程名稱 Project Title:	亞皆老街	年										
攔河5001;5001AB鋁企料鋁橫樑及鋁材項目		月										
工程編號 Project No:	**J-852（攔河去除3;5;6F樣板層）**	日										
分發予 Distributed To			發出日期 Issued Date									
		年	20	21								
		月	09	03								
		日	15	23								
圖則編號 Drg. No.	圖則名稱 Drawing Title		修訂編號 Revision No.									
5001;5001A-LP	5001;5001A攔河鋁材位置圖	1	-	-								
5001B-LP	5001B攔河鋁材位置圖	2	-	-								
51A,51-MS01-LMU01	攔河邊企鋁材立柱	3	-	A								
51A,51-MS01-LMU02	攔河邊企鋁材立柱	4	-	A								
51A,51-MS01-LMU03	攔河邊企鋁材立柱	5	-	A								
51A,51-MS01-LMU04	攔河邊企鋁材立柱	6	-	A								
51A,51-MS01-LMU05	攔河邊企鋁材立柱	7	-	A								
51A,51-MS01-LMU01R	攔河邊企鋁材立柱	8	-	A								
51A,51-MS01-LMU02R	攔河邊企鋁材立柱	9	-	A								
51A,51-MS01-LMU03R	攔河邊企鋁材立柱	10	-	A								
51A,51-MS01-LMU04R	攔河邊企鋁材立柱	11	-	A								
51A,51-MS01-LMU05R	攔河邊企鋁材立柱	12	-	A								
51B-MS01-LMU01	攔河邊企鋁材立柱	13	-	A								
51B-MS01-LMU02	攔河邊企鋁材立柱	14	-	A								
51B-MS01-LMU03	攔河轉角鋁材立柱	15	-	A								
51B-MS01-LMU04	攔河轉角鋁材立柱	16	-	A								
51B-MS01-LMU05	攔河轉角鋁材立柱	17	-	A								
51B-MS01-LMU01R	攔河邊企鋁材立柱	18	-	A								
51B-MS01-LMU02R	攔河邊企鋁材立柱	19	-	A								
51B-MS01-LMU03R	攔河邊企鋁材立柱	20	-	A								
51B-MS01-LMU04R	攔河邊企鋁材立柱	21	-	A								
51B-MS01-LMU05R	攔河邊企鋁材立柱	22	-	A								
51B-MS01-LTR01-A6(頂）	攔河鋁橫梁加工圖	23	-	A								
51B-MS01-LTR01-A7(頂）	攔河鋁橫梁加工圖	24	-	A								
51B-MS01-LTR02-A6(頂）	攔河鋁橫梁加工圖	25	-	A								
51B-MS01-LTR02-A7(頂）	攔河鋁橫梁加工圖	26	-	A								
51B-MS01-LTR03-A6(頂）	攔河鋁橫梁加工圖	27	-	A								
51B-MS01-LTR03-A7(頂）	攔河鋁橫梁加工圖	28	-	A								
51B-MS01-LTR04-A8(底）	攔河鋁橫梁加工圖	29	-	A								
51B-MS01-LTR04-A7(底）	攔河鋁橫梁加工圖	30	-	A								
51B-MS01-LTR05-A8(底）	攔河鋁橫梁加工圖	31	-	A								
51B-MS01-LTR05-A7(底）	攔河鋁橫梁加工圖	32	-	A								
51B-MS01-LTR06-A8(底）	攔河鋁橫梁加工圖	33	-	A								
51B-MS01-LTR06-A7(底）	攔河鋁橫梁加工圖	34	-	A								


美特鋁質 有限公司
MIDI Aluminium Fabricator Ltd.

工程號	J-852	地盤	亞皆老街／攔河

序號:	物料編號:	數量:	使用位置:	樓層:
1	51-MS01-LMU01	1	SD-GB-5001	T1/(1F)
2	51-MS01-LMU01	1	SD-GB-5001	T2/(1F)
3	51A-MS01-LMU01	1	SD-GB-5001A	T3/(1F)

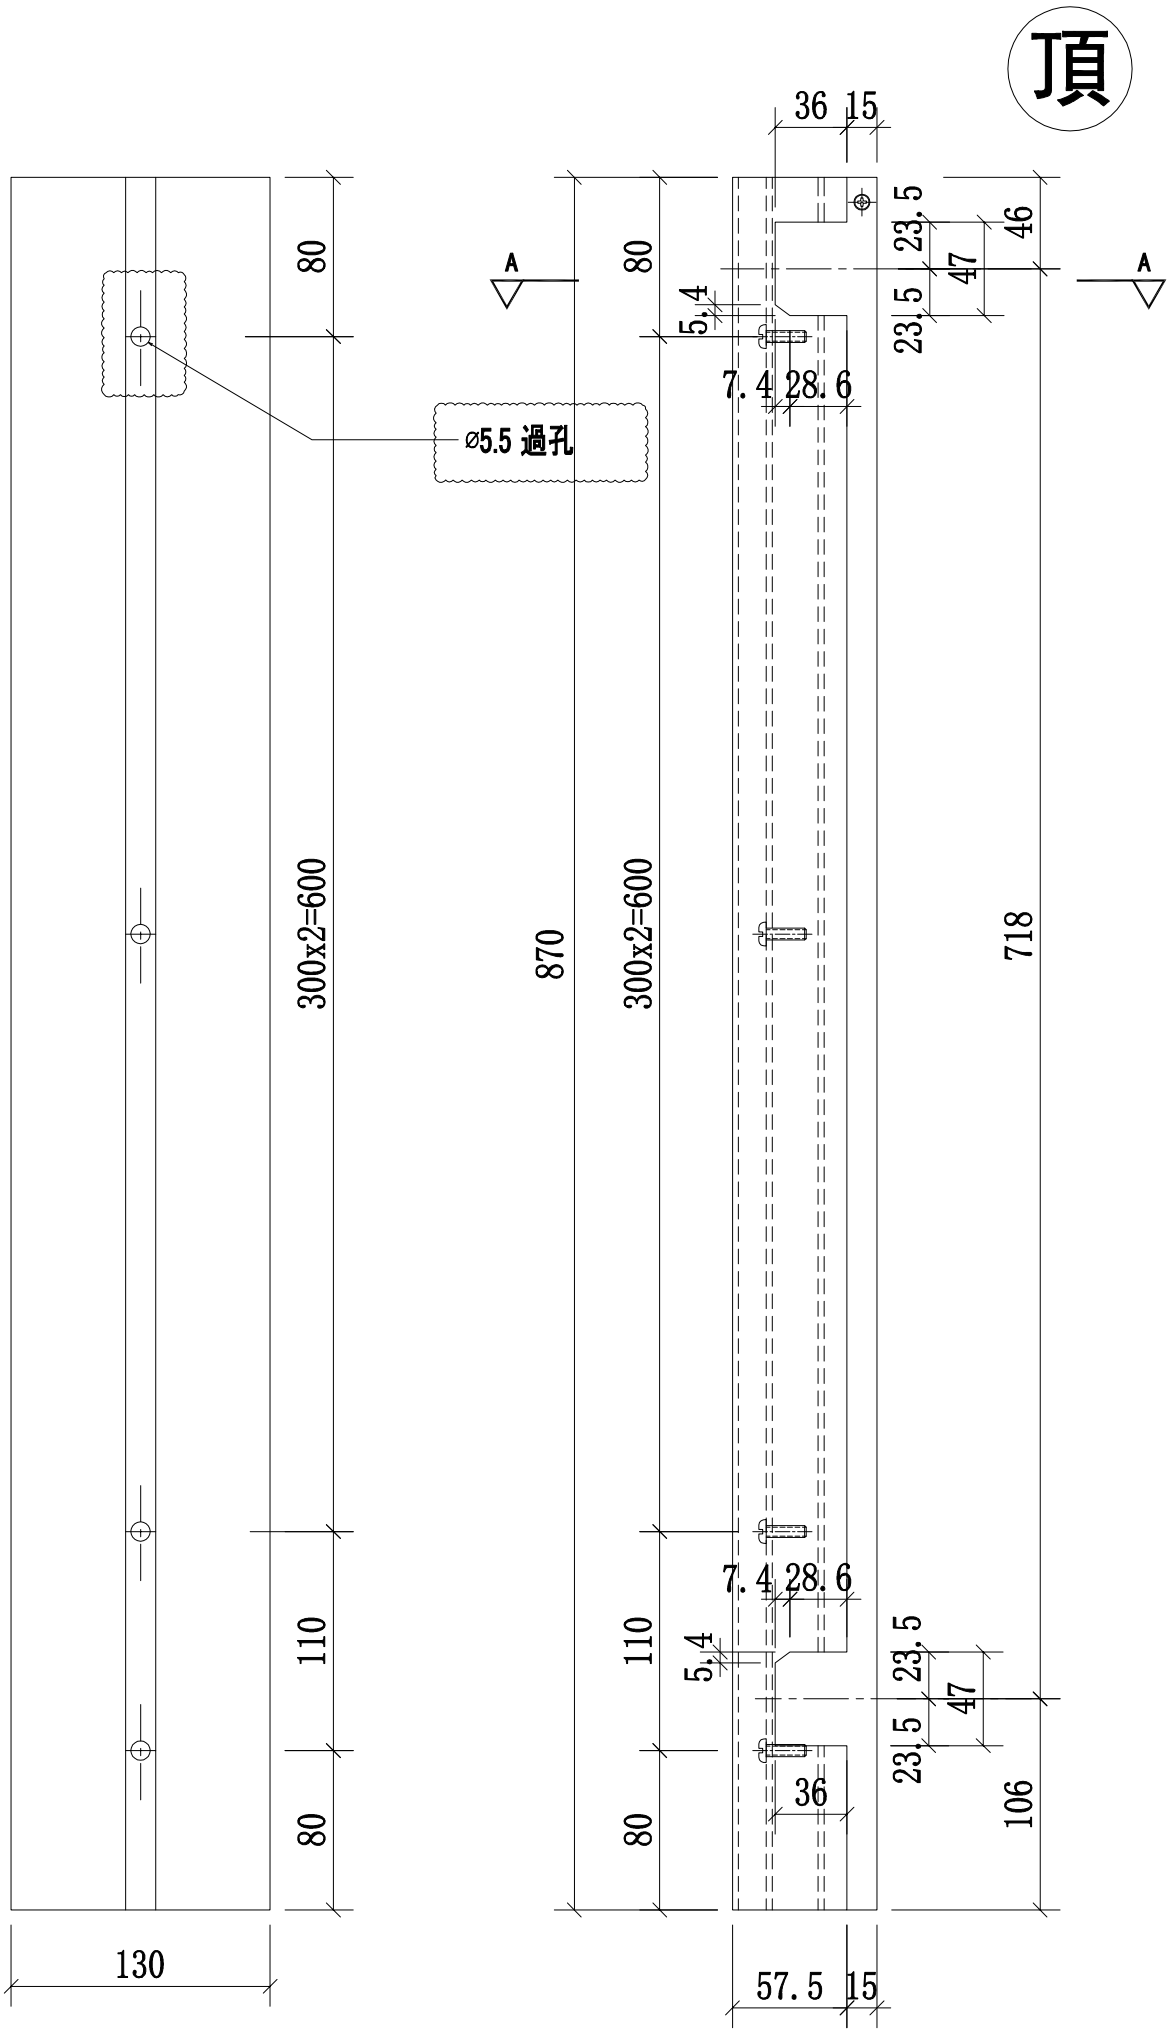

B向

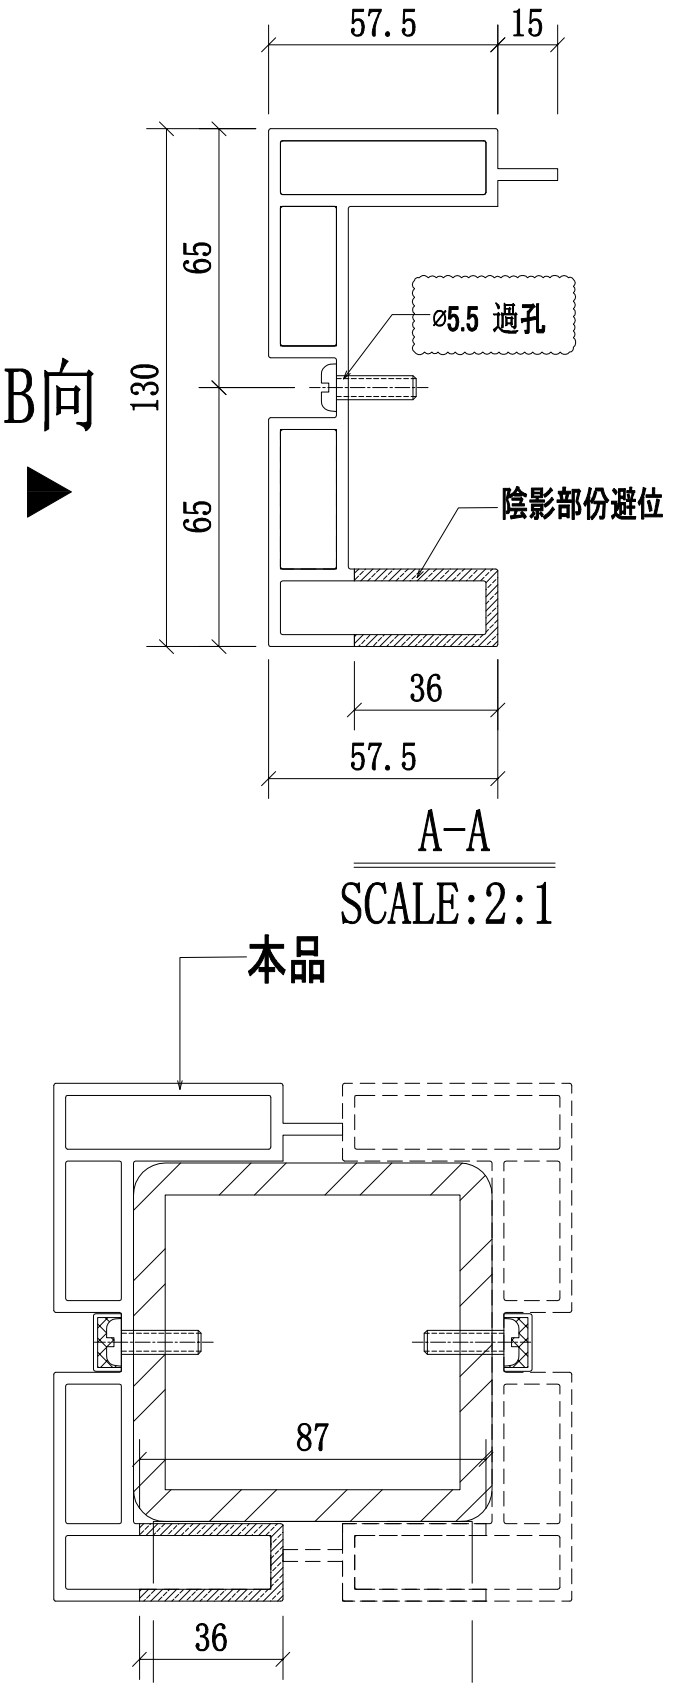

A-A
SCALE:2:1


鋼格柵邊位立柱拼裝圖


名稱	攔河邊企鋁材立柱	制圖	CJM	2021.1.15	修改	A		
材料	X85895(A1)	復核	—	—	日期	2021.03.23		
顏色	UCT806812XL-3	批準			圖號	51A,51-MS01-LMU01		

美特鋁質 有限公司
MIDI Aluminium Fabricator Ltd.


工程號	J-852	地盤	亞皆老街／攔河

序號:	物料編號:	數量:	使用位置:	樓層:
1	51-MS01-LMU02	1	SD-GB-5001	T1/(1F)
2	51-MS01-LMU02	1	SD-GB-5001	T2/(1F)
3	51A-MS01-LMU02	1	SD-GB-5001A	T3/(1F)

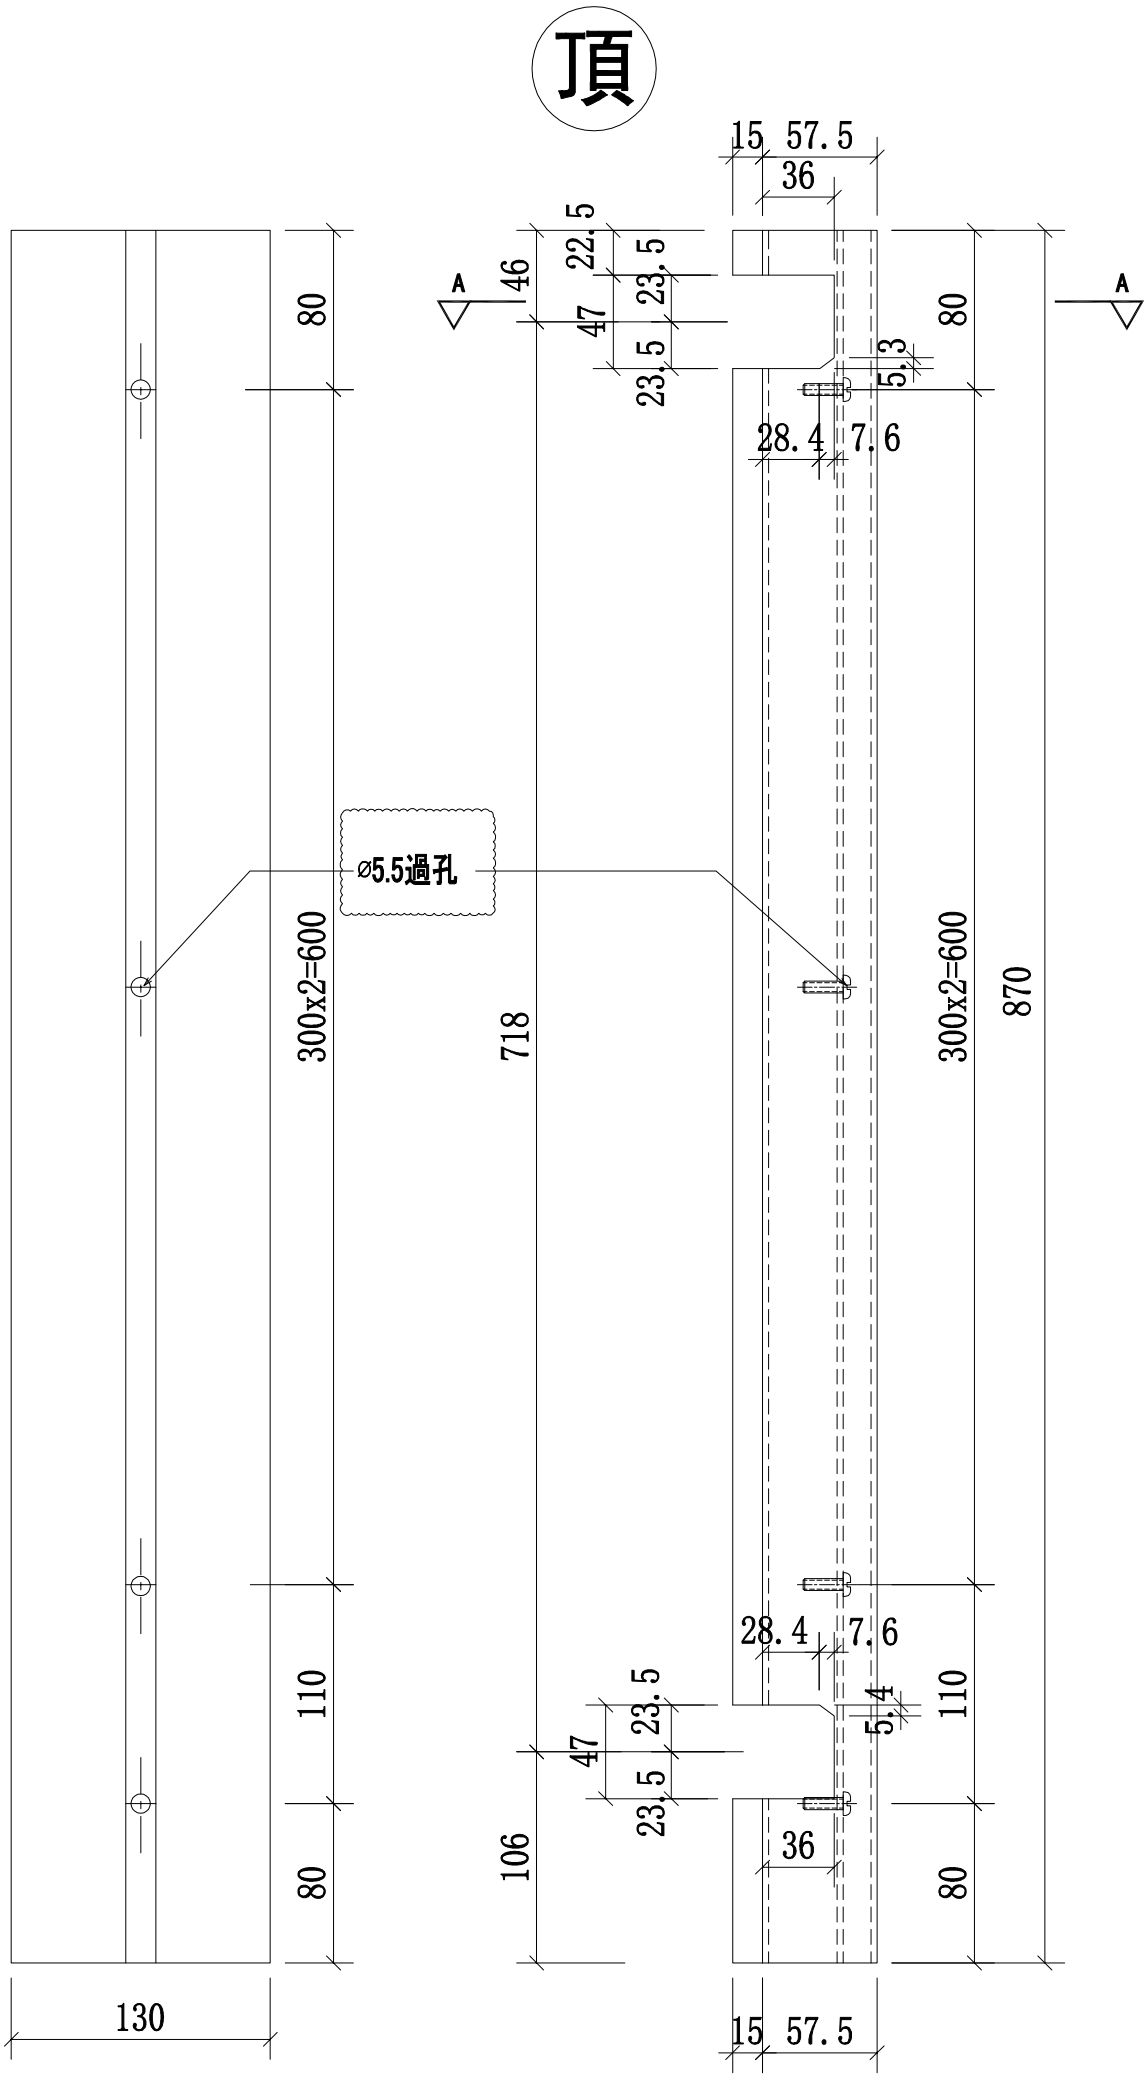

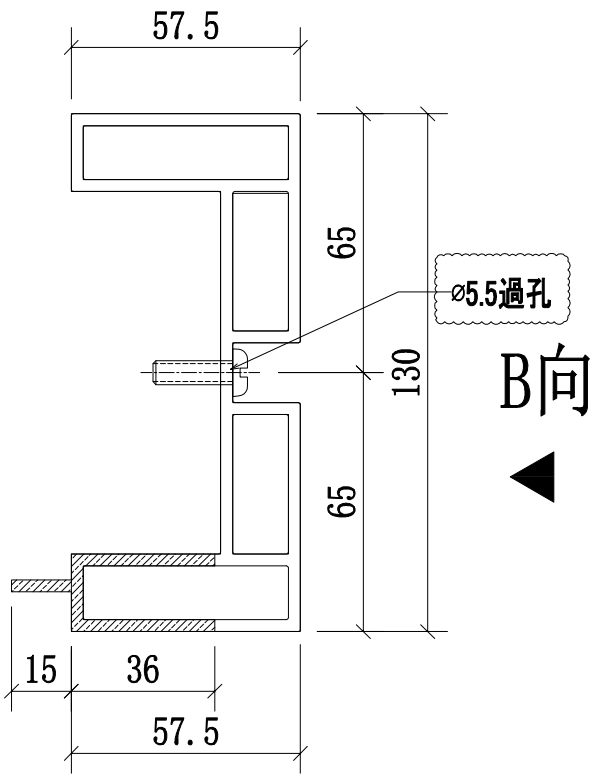

A-A
SCALE:2:1

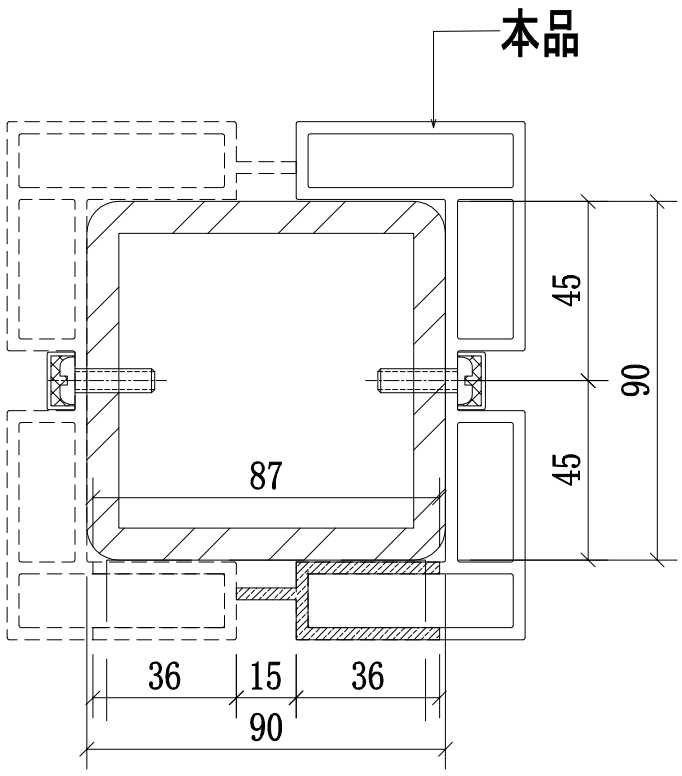


鋼格柵邊位立柱拼裝圖

名稱	攔河邊企鋁材立柱	制圖	CJM	2021.1.15	修改	A		
材料	X85895(A1)	復核	—	—	日期	2021.03.23		
顏色	UCT806812XL-3	批準			圖號	51A,51-MS01-LMU02		


美特鋁質 有限公司
MIDI Aluminium Fabricator Ltd.

工程號	J-852	地盤	亞皆老街/攔河


序號:	物料編號:	數量:	使用位置:	樓層:
1	51-MS01-LMU03	1	SD-GB-5001	T1/(1F)
2	51-MS01-LMU03	1	SD-GB-5001	T2/(1F)
3	51A-MS01-LMU03	1	SD-GB-5001A	T3/(1F)

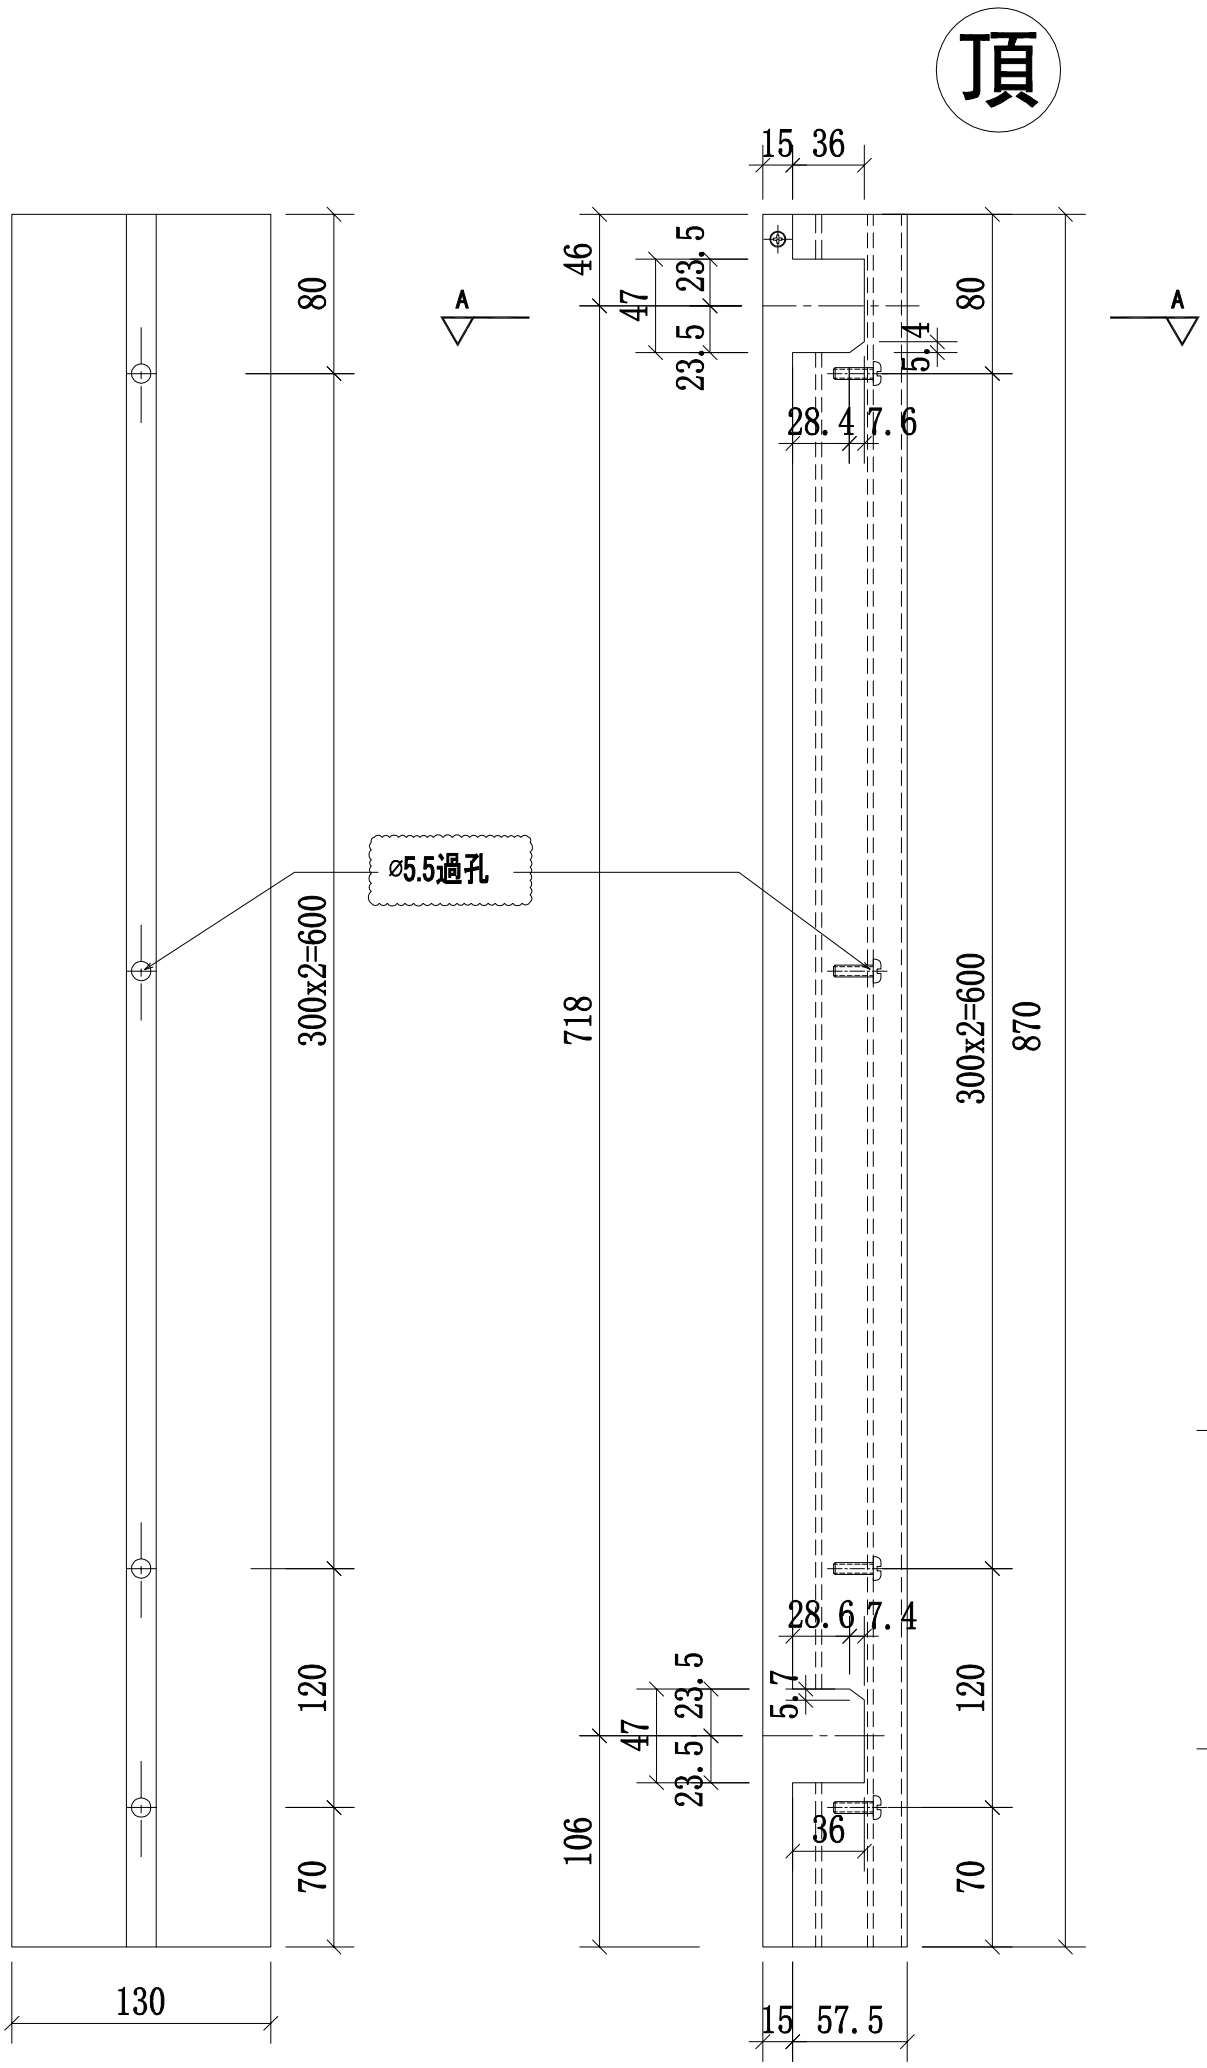

B向

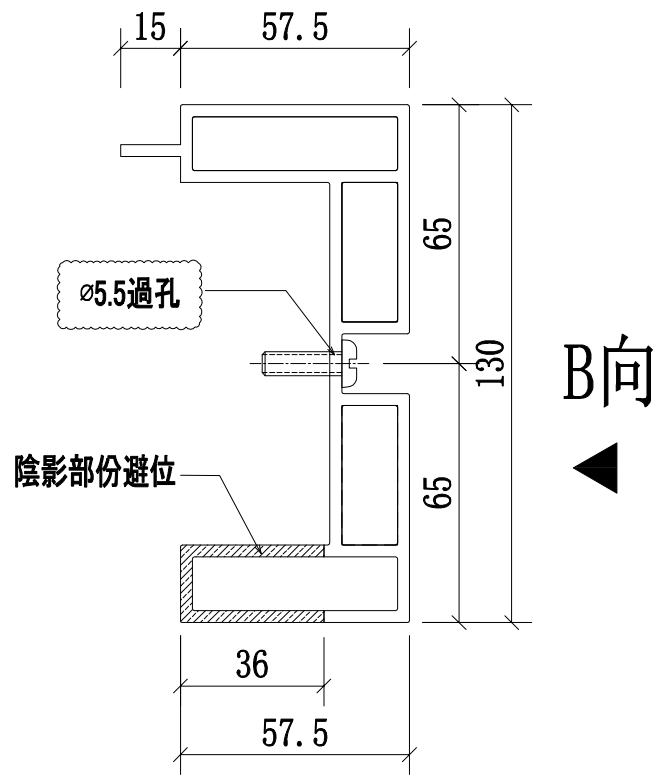

A-A
SCALE:2:1

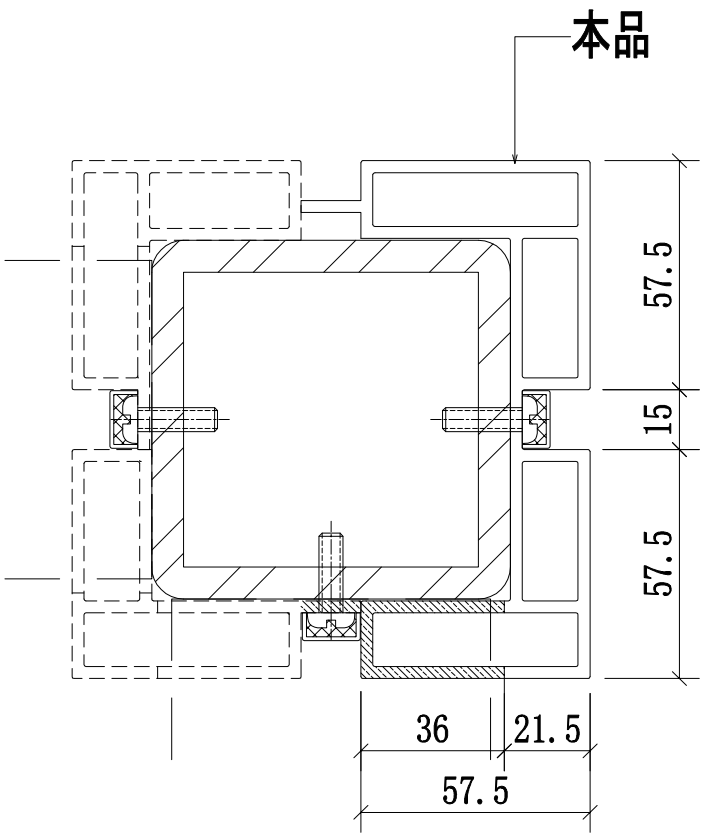


鋼格柵轉角位立柱拼裝圖


名稱	攔河轉角鋁材立柱	制圖	CJM	2021.1.15	修改	A		
材料	X85895(A1)	復核	—	—	日期	2021.03.23		
顏色	UCT806812XL-3	批準			圖號	51A,51-MS01-LMU03		

美特鋁質 有限公司
MIDI Aluminium Fabricator Ltd.


工程號	J-852	地盤	亞皆老街／攔河

序號:	物料編號:	數量:	使用位置:	樓層:
1	51-MS01-LMU04	1	SD-GB-5001	T1/(1F)
2	51-MS01-LMU04	1	SD-GB-5001	T2/(1F)
3	51A-MS01-LMU04	1	SD-GB-5001A	T3/(1F)

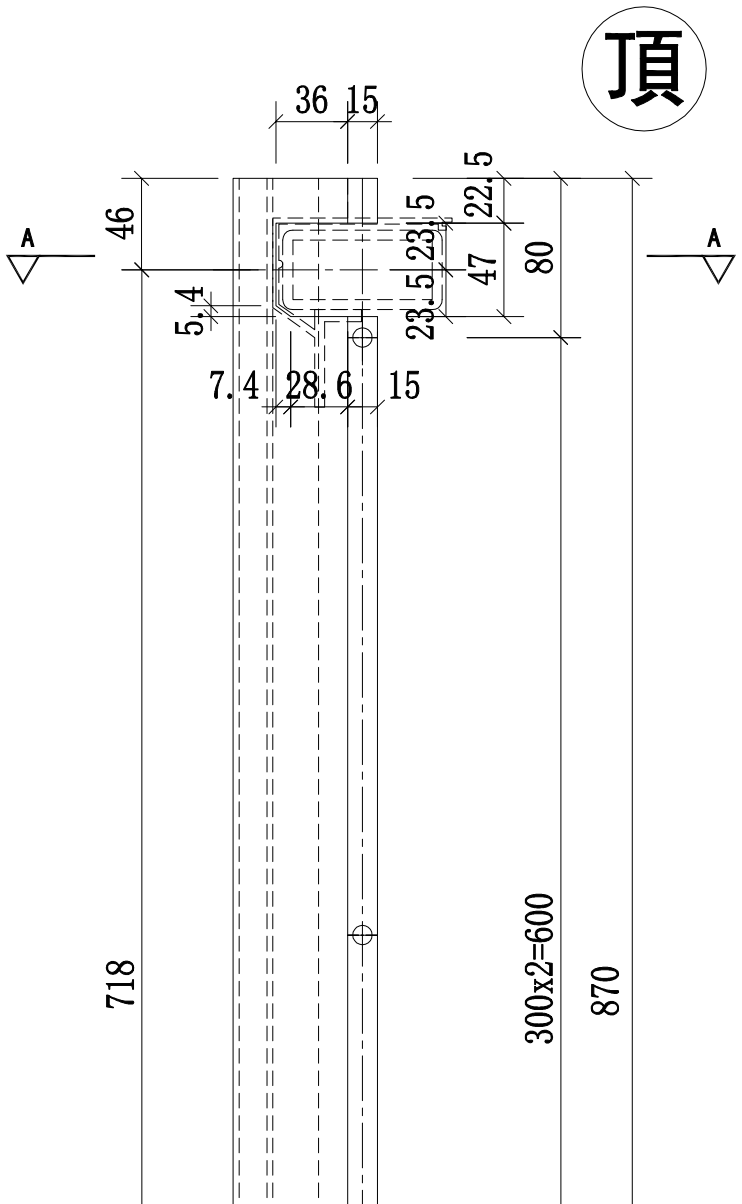

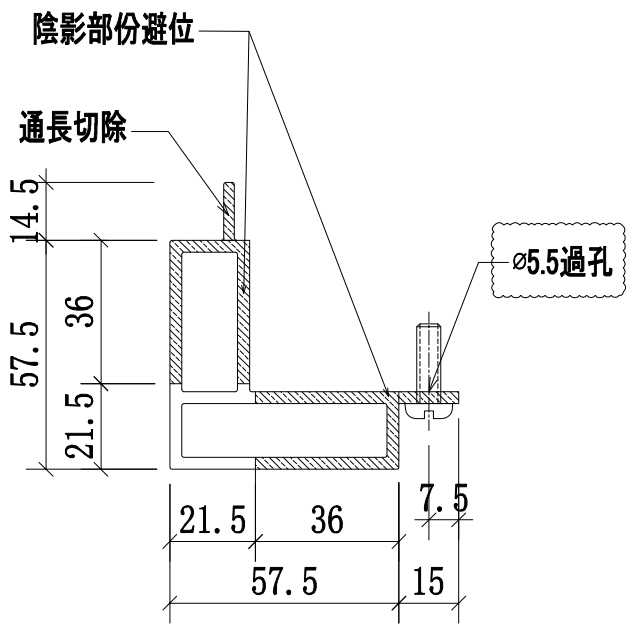

A-A
SCALE:2:1

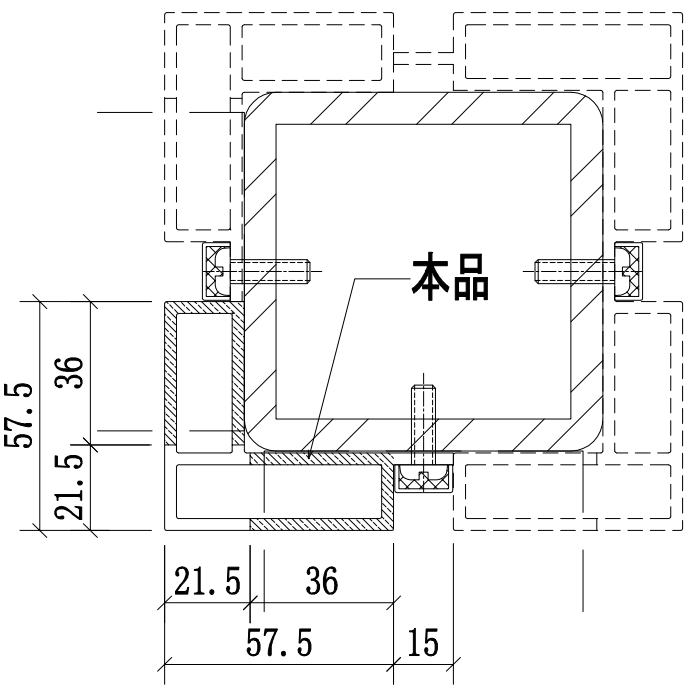


鋼格柵轉角位立柱拼裝圖


名稱	攔河轉角鋁材立柱	制圖	CJM	2021.1.15	修改	A		
材料	X85903(A9)	復核	—	—	日期	2021.03.23		
顏色	UCT806812XL-3	批準			圖號	51A,51-MS01-LMU04		

美特鋁質 有限公司
MIDI Aluminium Fabricator Ltd.


工程號	J-852	地盤	亞皆老街／攔河

序號:	物料編號:	數量:	使用位置:	樓層:
1	51-MS01-LMU05	1	SD-GB-5001	T1/(1F)
2	51-MS01-LMU05	1	SD-GB-5001	T2/(1F)
3	51A-MS01-LMU05	1	SD-GB-5001A	T3/(1F)

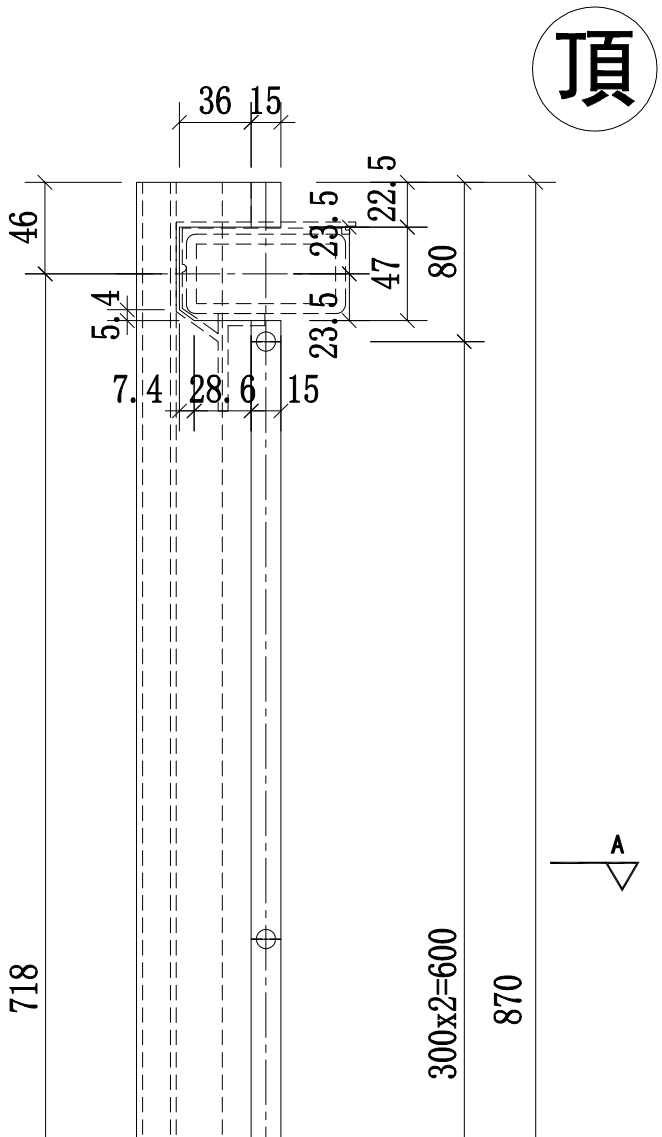

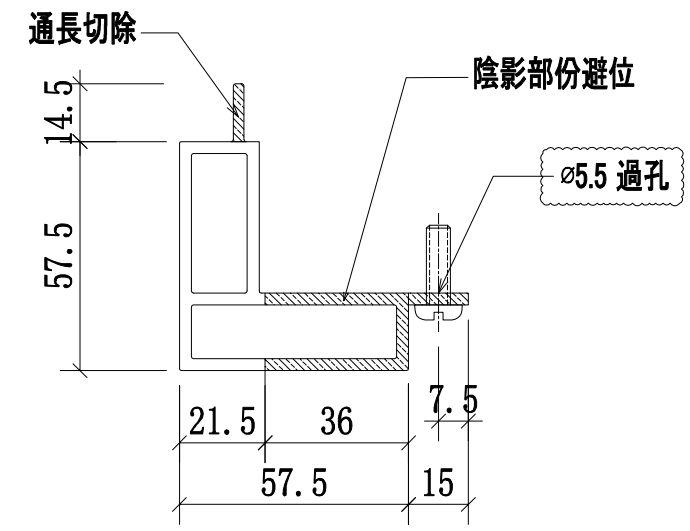

A-A
SCALE:2:1

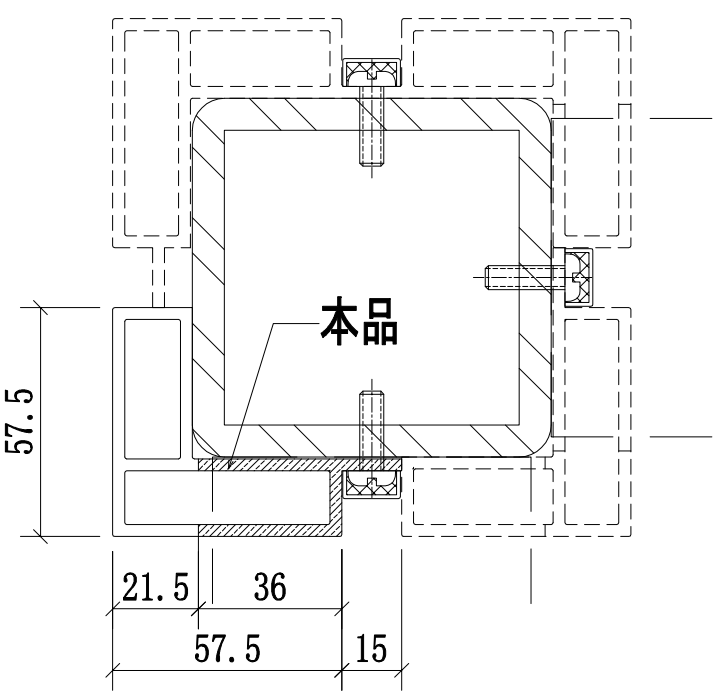


鋼格柵轉角位立柱拼裝圖

名稱	攔河鋼轉角鋁材立柱	制圖	CJM	2021.1.15	修改	A		
材料	X85903(A9)	復核	—	—	日期	2021.03.23		
顏色	UCT806812XL-3	批準			圖號	51A,51-MS01-LMU05		


美特鋁質 有限公司
MIDI Aluminium Fabricator Ltd.

工程號	J-852	地盤	亞皆老街／攔河

序號:	物料編號:	數量:	使用位置:	樓層:
1	51-MS01-LMU01R	1	SD-GB-5001	T1/(1F)
2	51-MS01-LMU01R	1	SD-GB-5001	T2/(1F)
3	51A-MS01-LMU01R	1	SD-GB-5001A	T3/(1F)

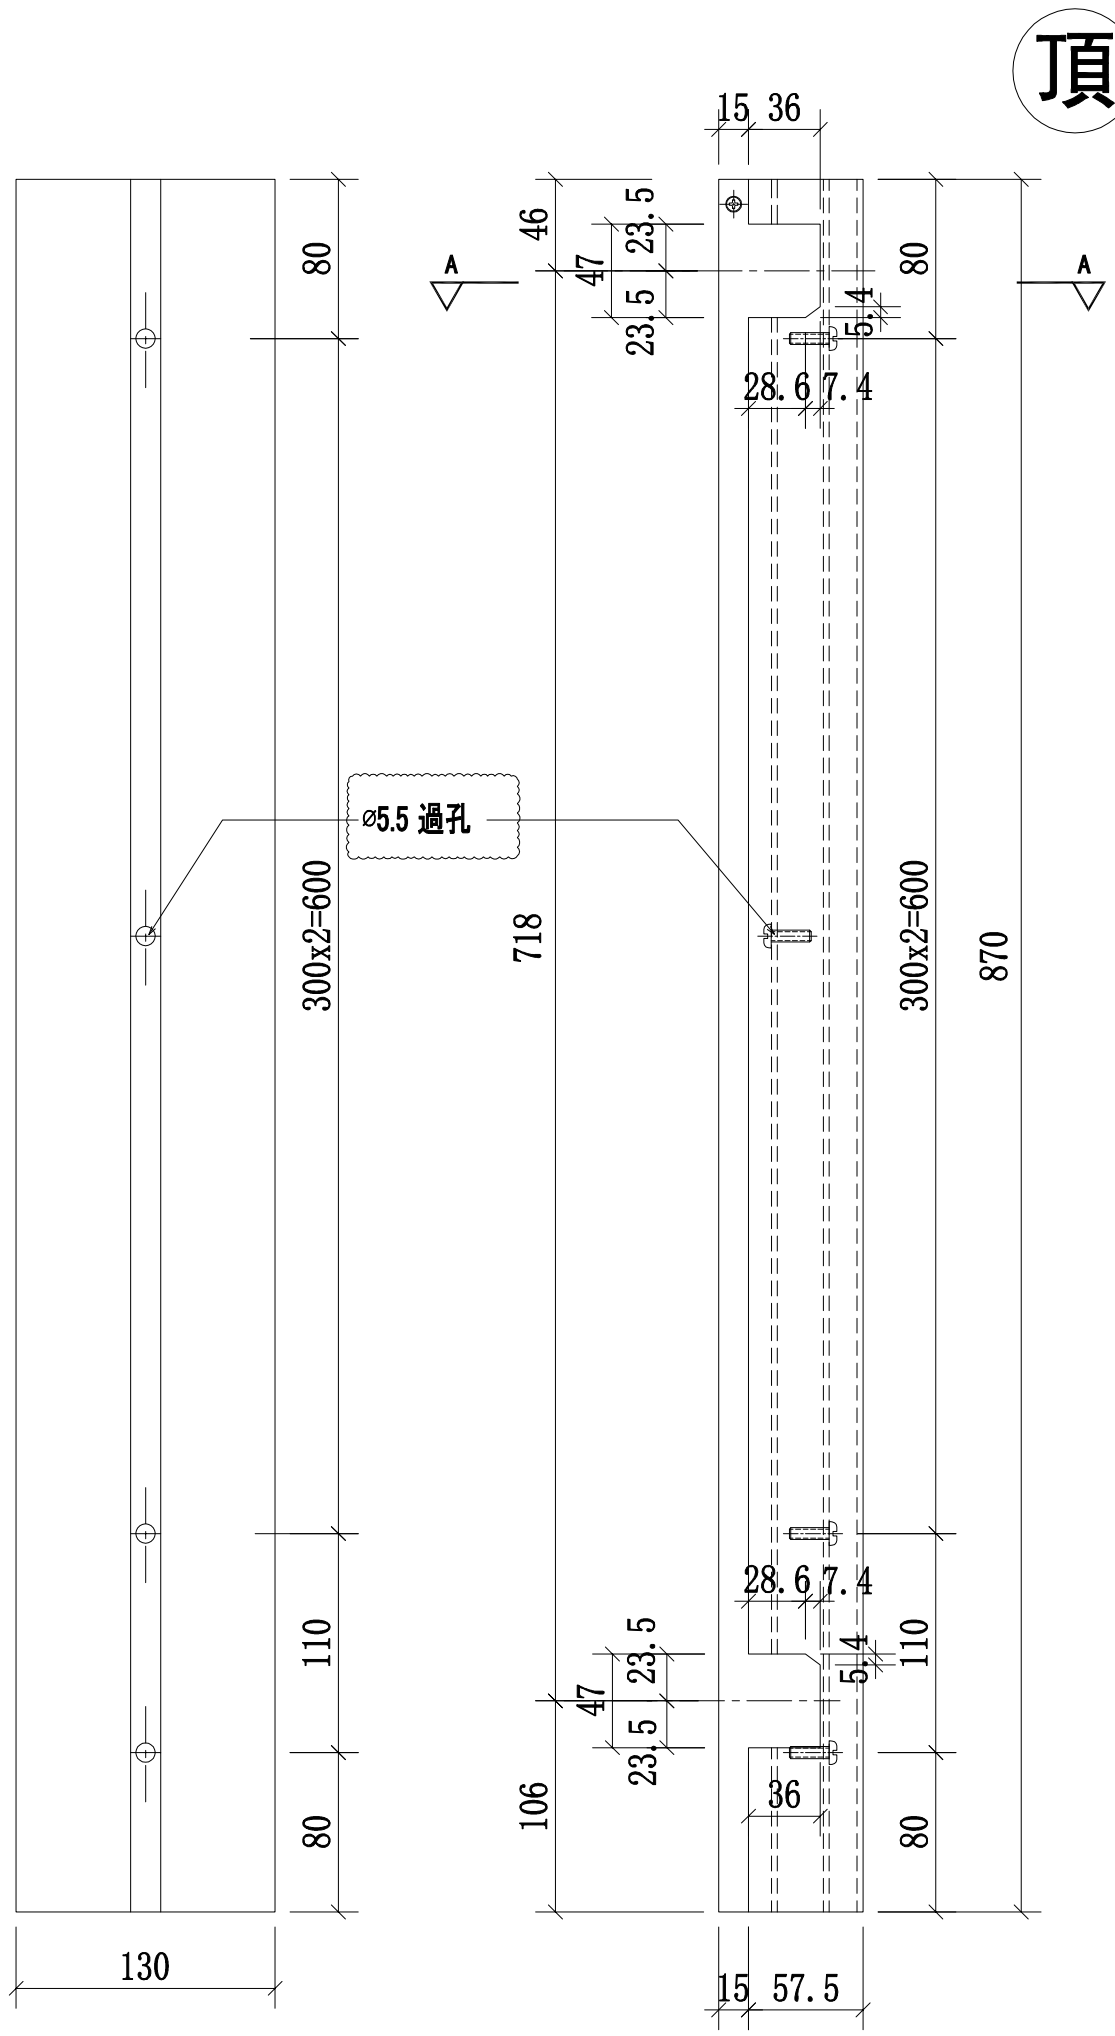

B向

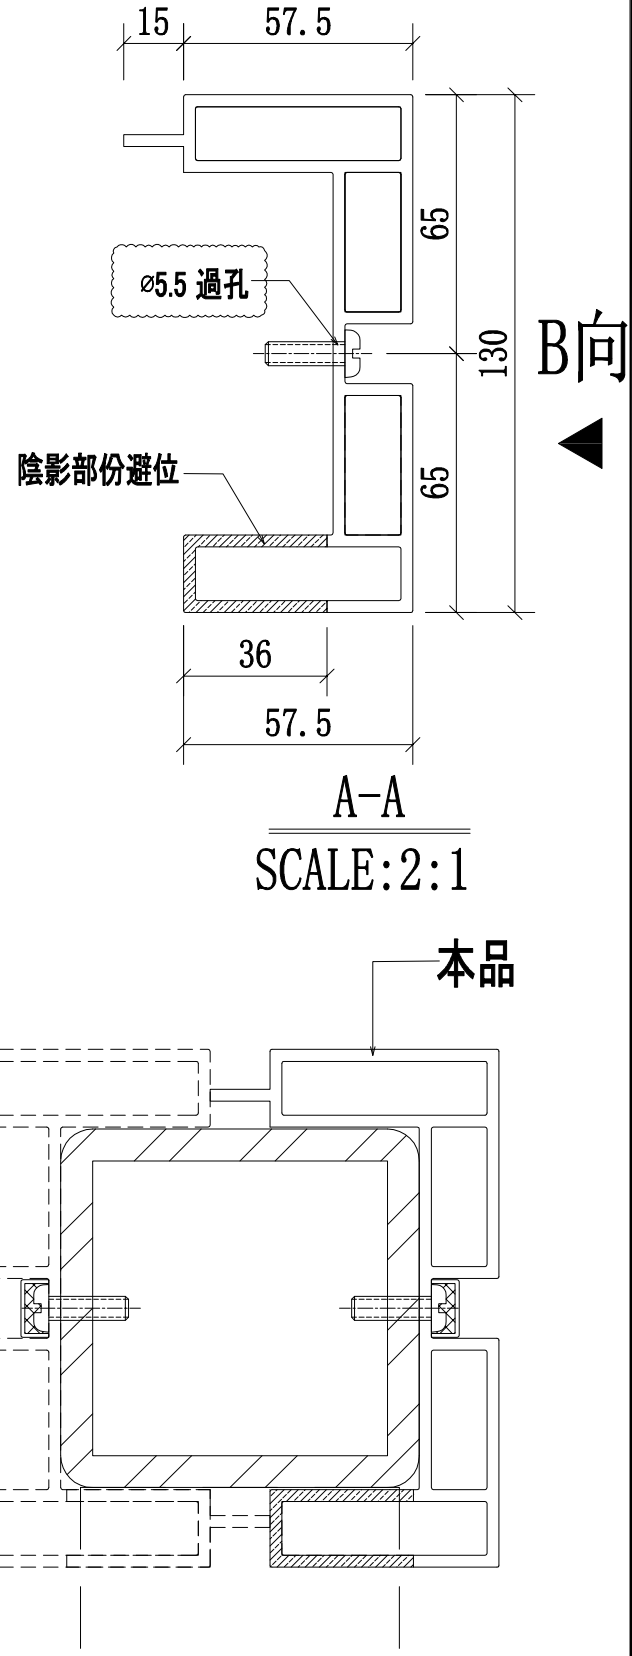

A-A
SCALE:2:1


鋼格柵邊位立柱拼裝圖


名稱	攔河邊企鋁材立柱	制圖	CJM	2021.1.15	修改	A		
材料	X85895(A1)	復核	—	—	日期	2021.03.23		
顏色	UCT806812XL-3	批準			圖號	51A,51-MS01-LMU01R		

美特鋁質 有限公司
MIDI Aluminium Fabricator Ltd.


工程號	J-852	地盤	亞皆老街／攔河

序號:	物料編號:	數量:	使用位置:	樓層:
1	51-MS01-LMU02R	1	SD-GB-5001	T1/(1F)
2	51-MS01-LMU02R	1	SD-GB-5001	T2/(1F)
3	51A-MS01-LMU02R	1	SD-GB-5001A	T3/(1F)

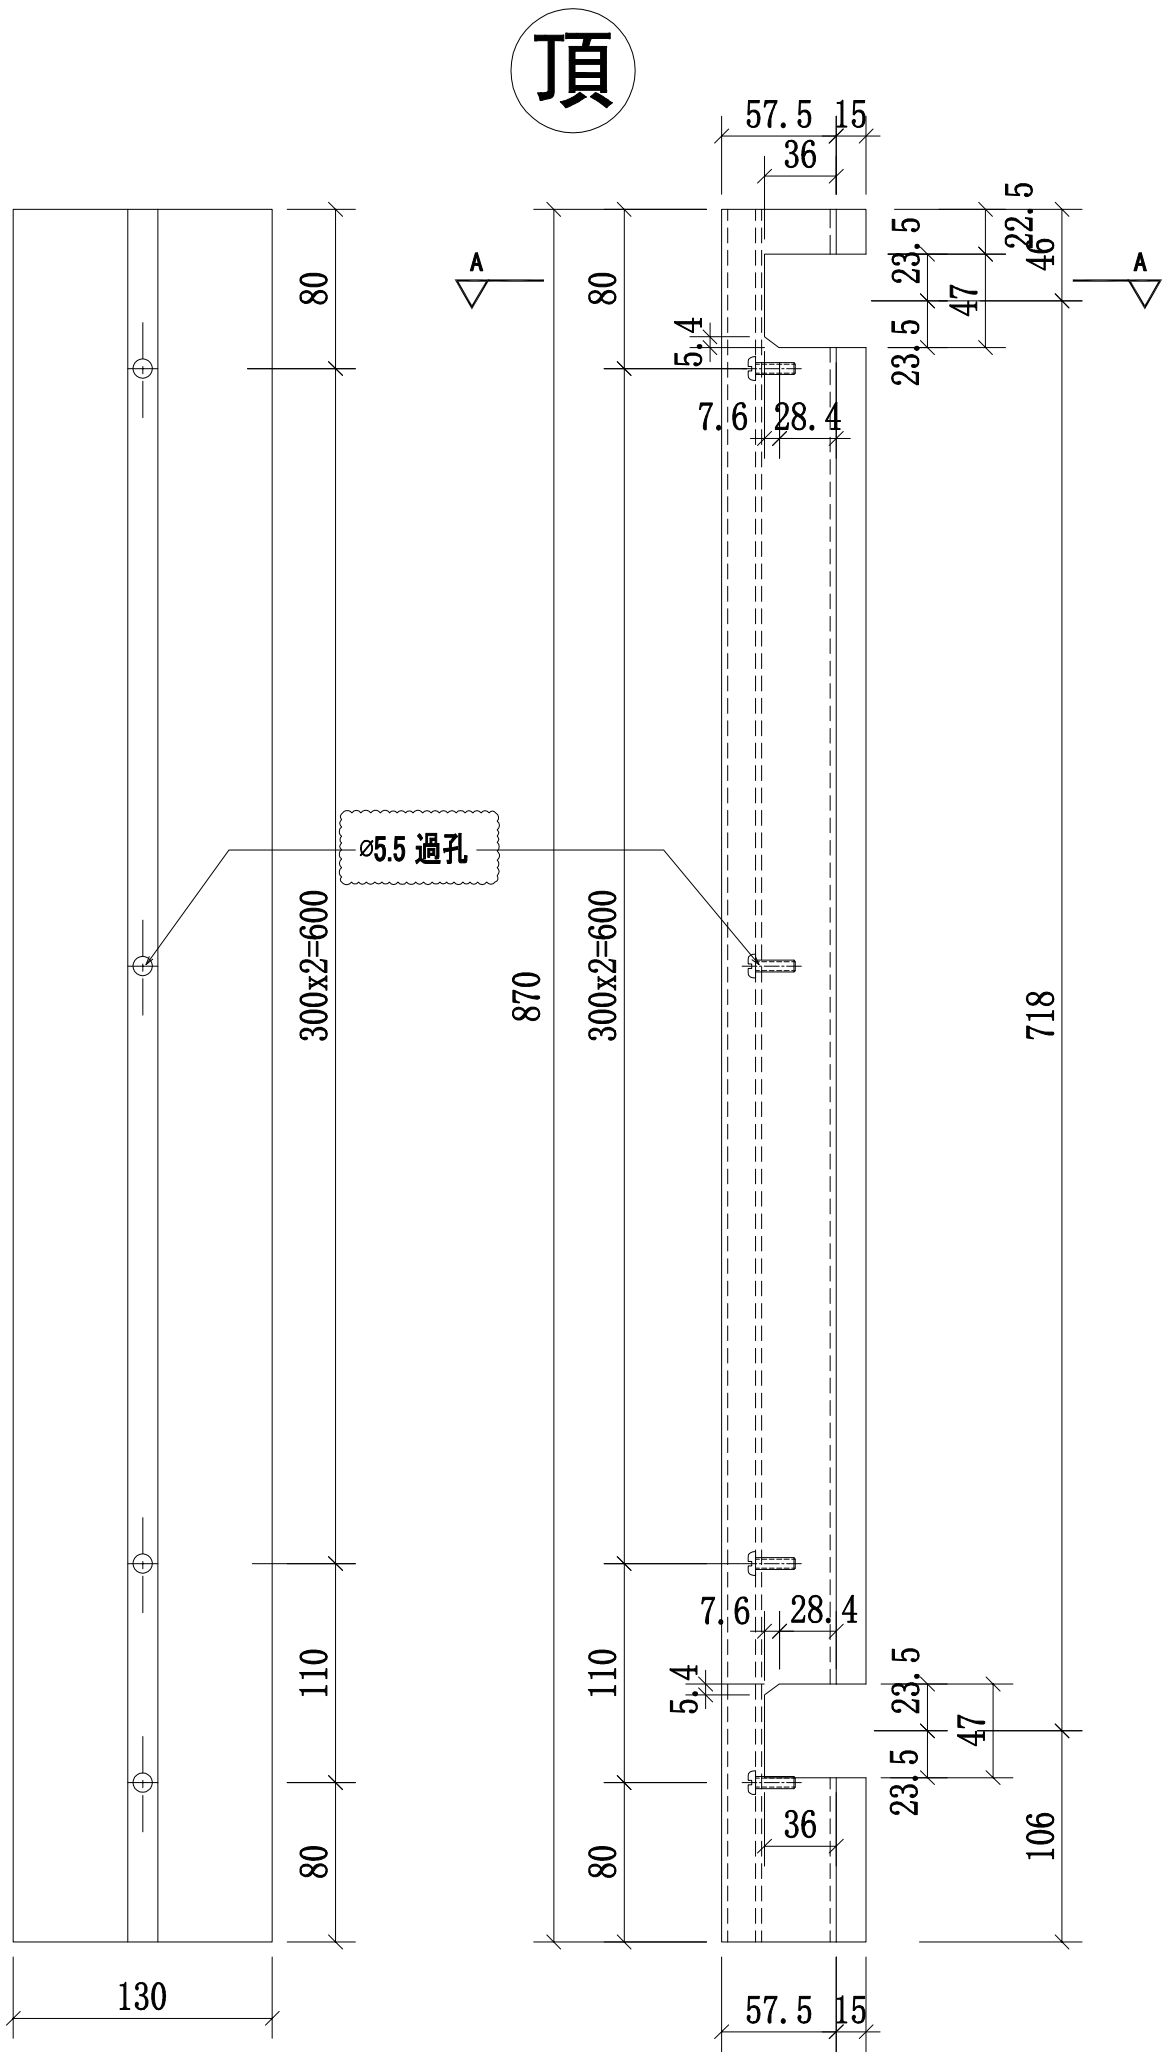

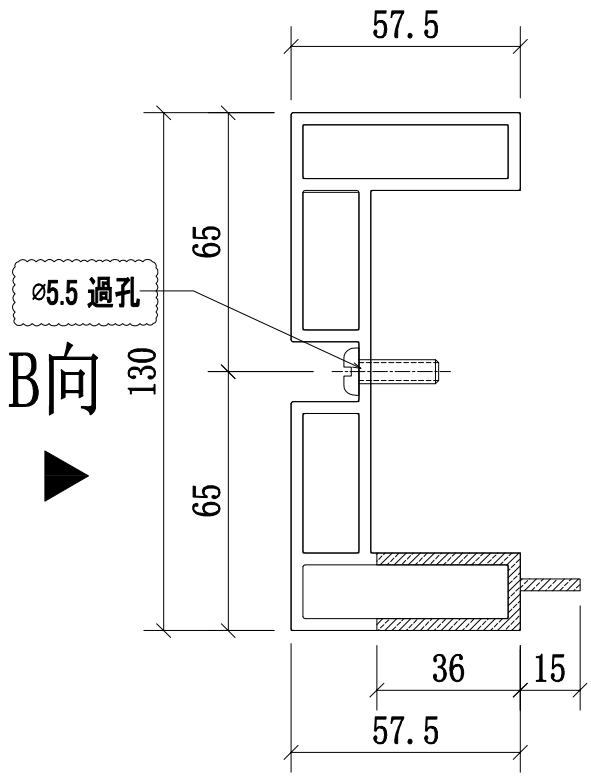

A-A
SCALE:2:1

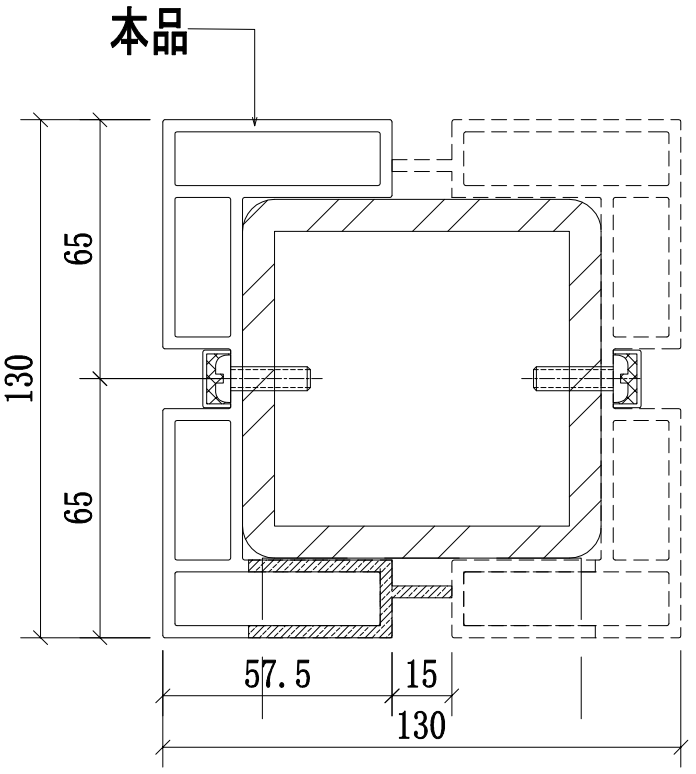


鋼格柵邊位立柱拼裝圖

名稱	攔河邊企鋁材立柱	制圖	CJM	2021.1.15	修改	A		
材料	X85895(A1)	復核	—	—	日期	2021.03.23		
顏色	UCT806812XL-3	批準			圖號	51A,51-MS01-LMU02R		

美特鋁質 有限公司
MIDI Aluminium Fabricator Ltd.

工程號	J-852	地盤	亞皆老街/攔河

序號:	物料編號:	數量:	使用位置:	樓層:
1	51-MS01-LMU03R	1	SD-GB-5001	T1/(1F)
2	51-MS01-LMU03R	1	SD-GB-5001	T2/(1F)
3	51A-MS01-LMU03R	1	SD-GB-5001A	T3/(1F)

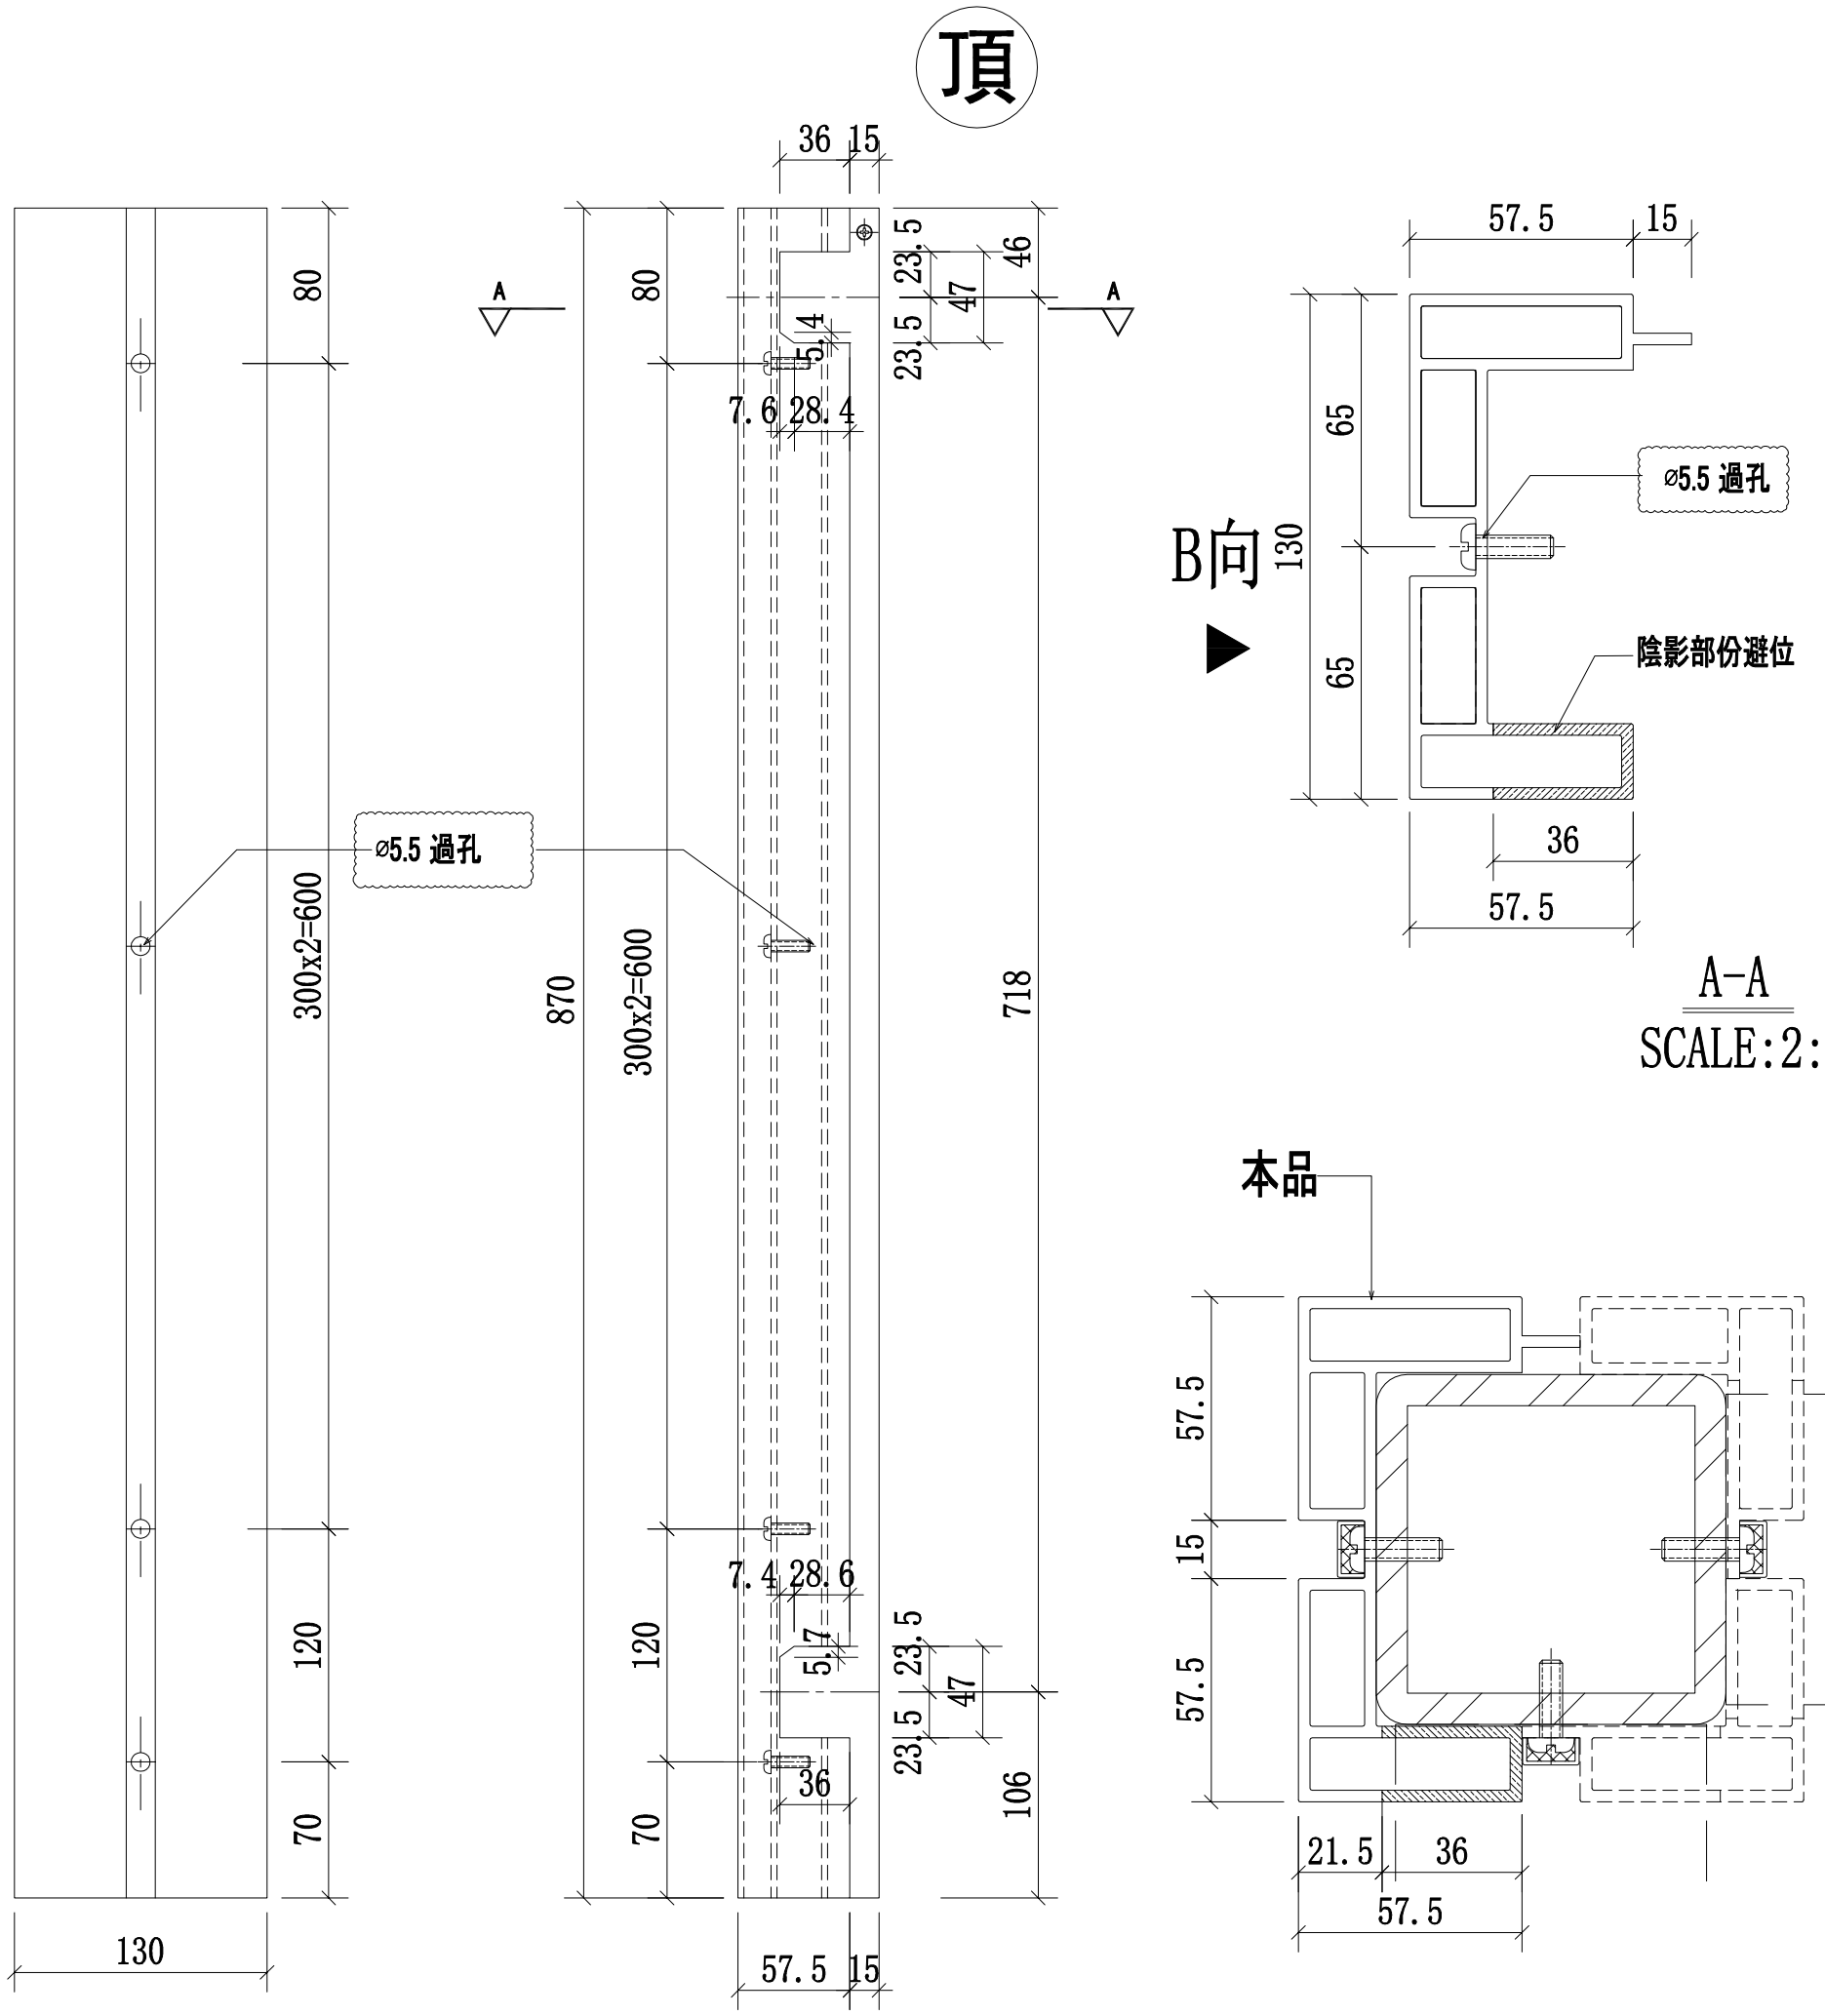


鋼格柵轉角位立柱拼裝圖


名稱	攔河轉角鋁材立柱	制圖	CJM	2021.1.15	修改	A		
材料	X85895(A1)	復核	—	—	日期	2021.03.23		
顏色	UCT806812XL-3	批準			圖號	51A,51-MS01-LMU03R		

美特鋁質 有限公司
MIDI Aluminium Fabricator Ltd.


工程號	J-852	地盤	亞皆老街/攔河

序號:	物料編號:	數量:	使用位置:	樓層:
1	51-MS01-LMU04R	1	SD-GB-5001	T1/(1F)
2	51-MS01-LMU04R	1	SD-GB-5001	T2/(1F)
3	51A-MS01-LMU04R	1	SD-GB-5001A	T3/(1F)

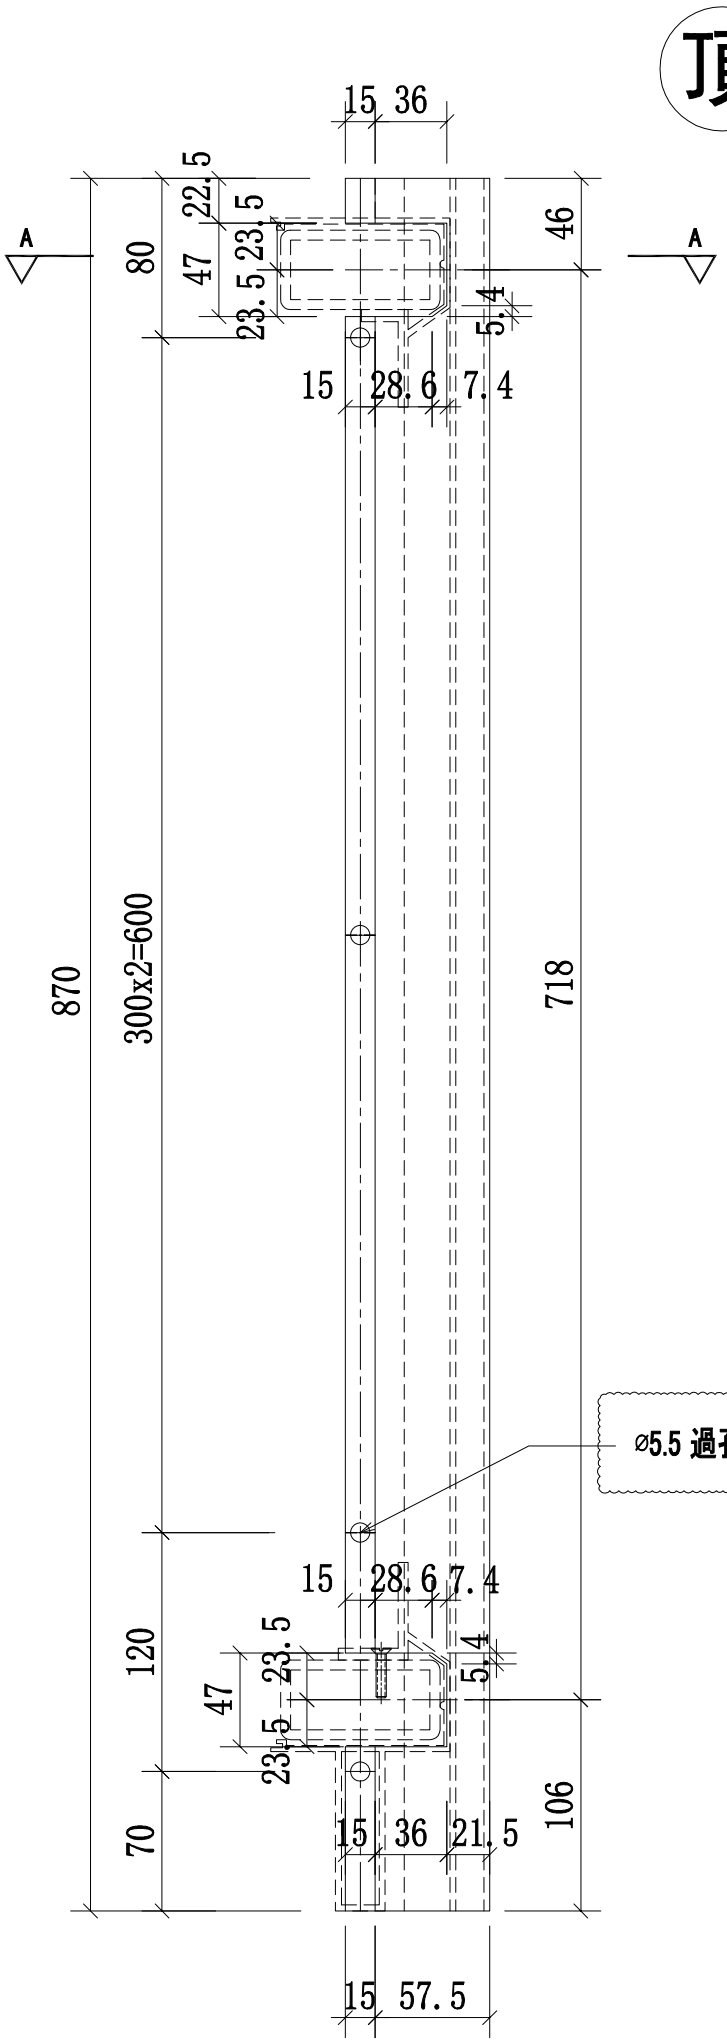

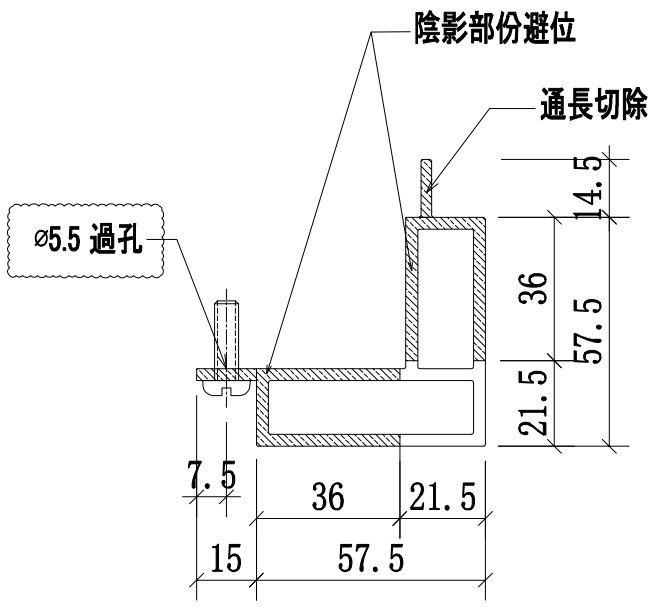

A-A
SCALE:2:1

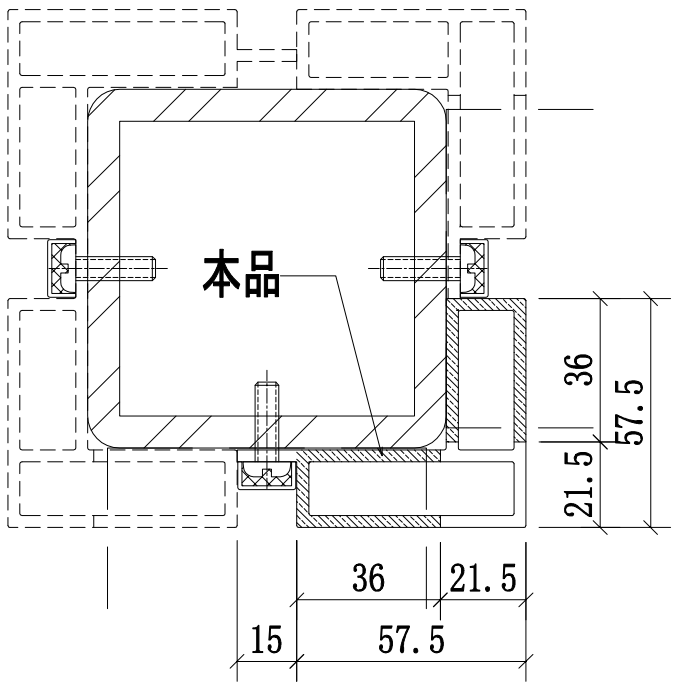


鋼格柵轉角位立柱拼裝圖


名稱	攔河轉角鋁材立柱	制圖	CJM	2021.1.15	修改	A		
材料	X85903(A9)	復核	—	—	日期	2021.03.23		
顏色	UCT806812XL-3	批準			圖號	51A,51-MS01-LMU04R		

美特鋁質 有限公司
MIDI Aluminium Fabricator Ltd.


工程號	J-852	地盤	亞皆老街/攔河

序號:	物料編號:	數量:	使用位置:	樓層:
1	51-MS01-LMU05R	1	SD-GB-5001	T1/(1F)
2	51-MS01-LMU05R	1	SD-GB-5001	T2/(1F)
3	51A-MS01-LMU05R	1	SD-GB-5001A	T3/(1F)

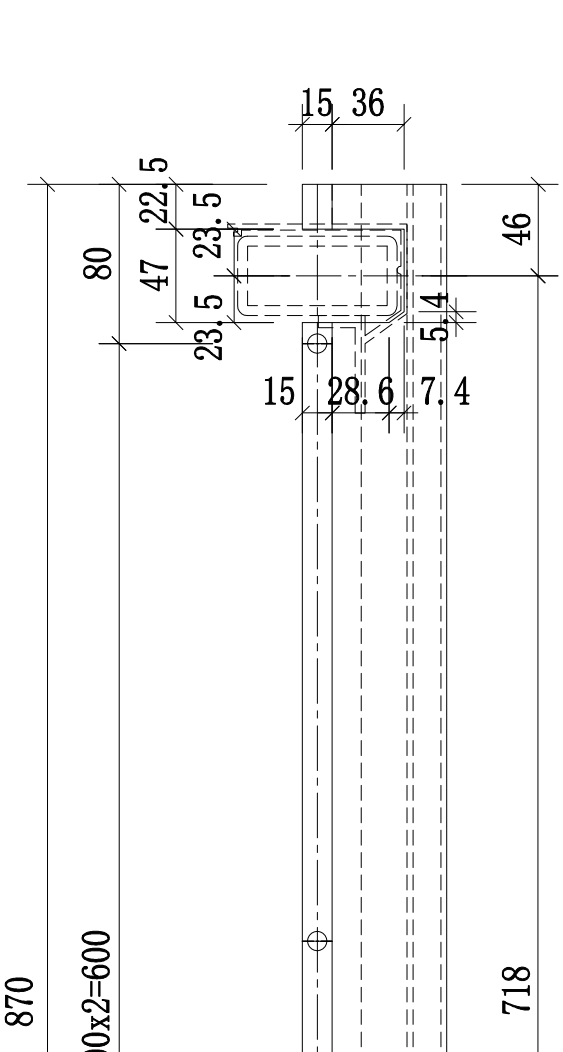

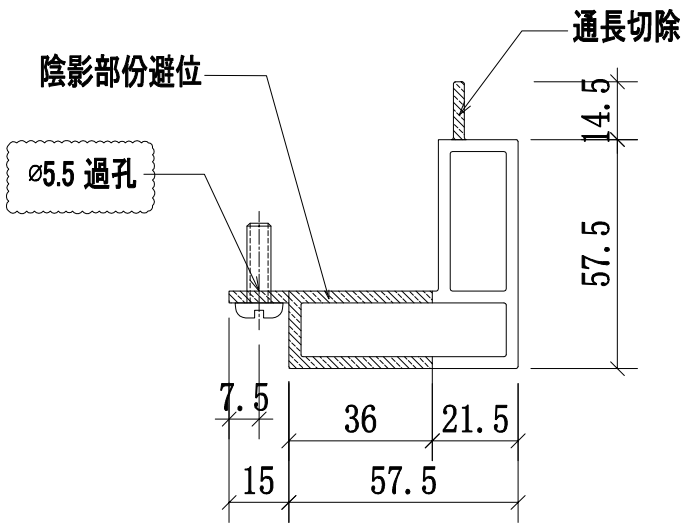

A-A
SCALE:2:1

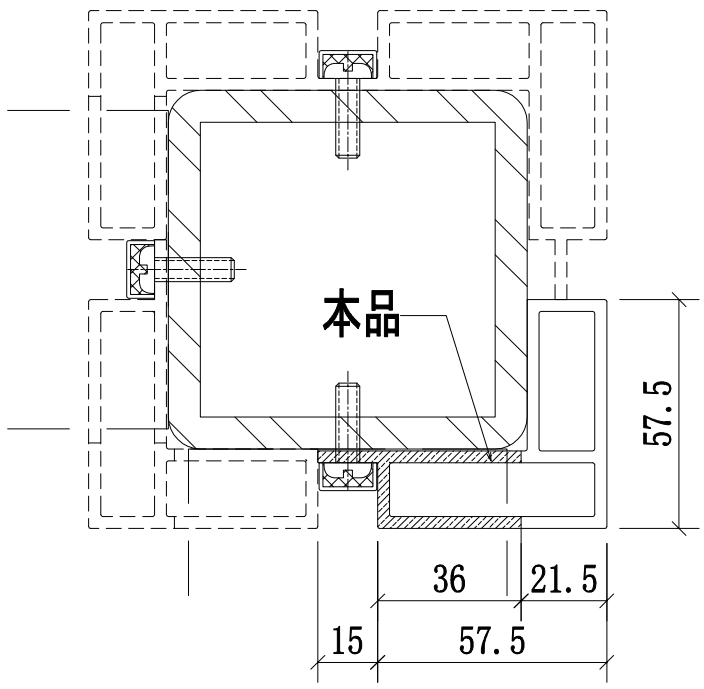


鋼格柵轉角位立柱拼裝圖


名稱	攔河鋼轉角鋁材立柱	制圖	CJM	2021.1.15	修改	A		
材料	X85903(A9)	復核	—	—	日期	2021.03.23		
顏色	UCT806812XL-3	批準			圖號	51A,51-MS01-LMU05R		

美特鋁質 有限公司
MIDI Aluminium Fabricator Ltd.

工程號	J-852	地盤	亞皆老街／攔河

序號:	物料編號:	數量:	使用位置:	樓層:
1	51B-MS01-LMU01	16	SD-GB-5001B	T1/(2F~23F)
2	51B-MS01-LMU01	16	SD-GB-5001B	T2/(2F~23F)
3	51B-MS01-LMU01	16	SD-GB-5001B	T3/(2F~23F)

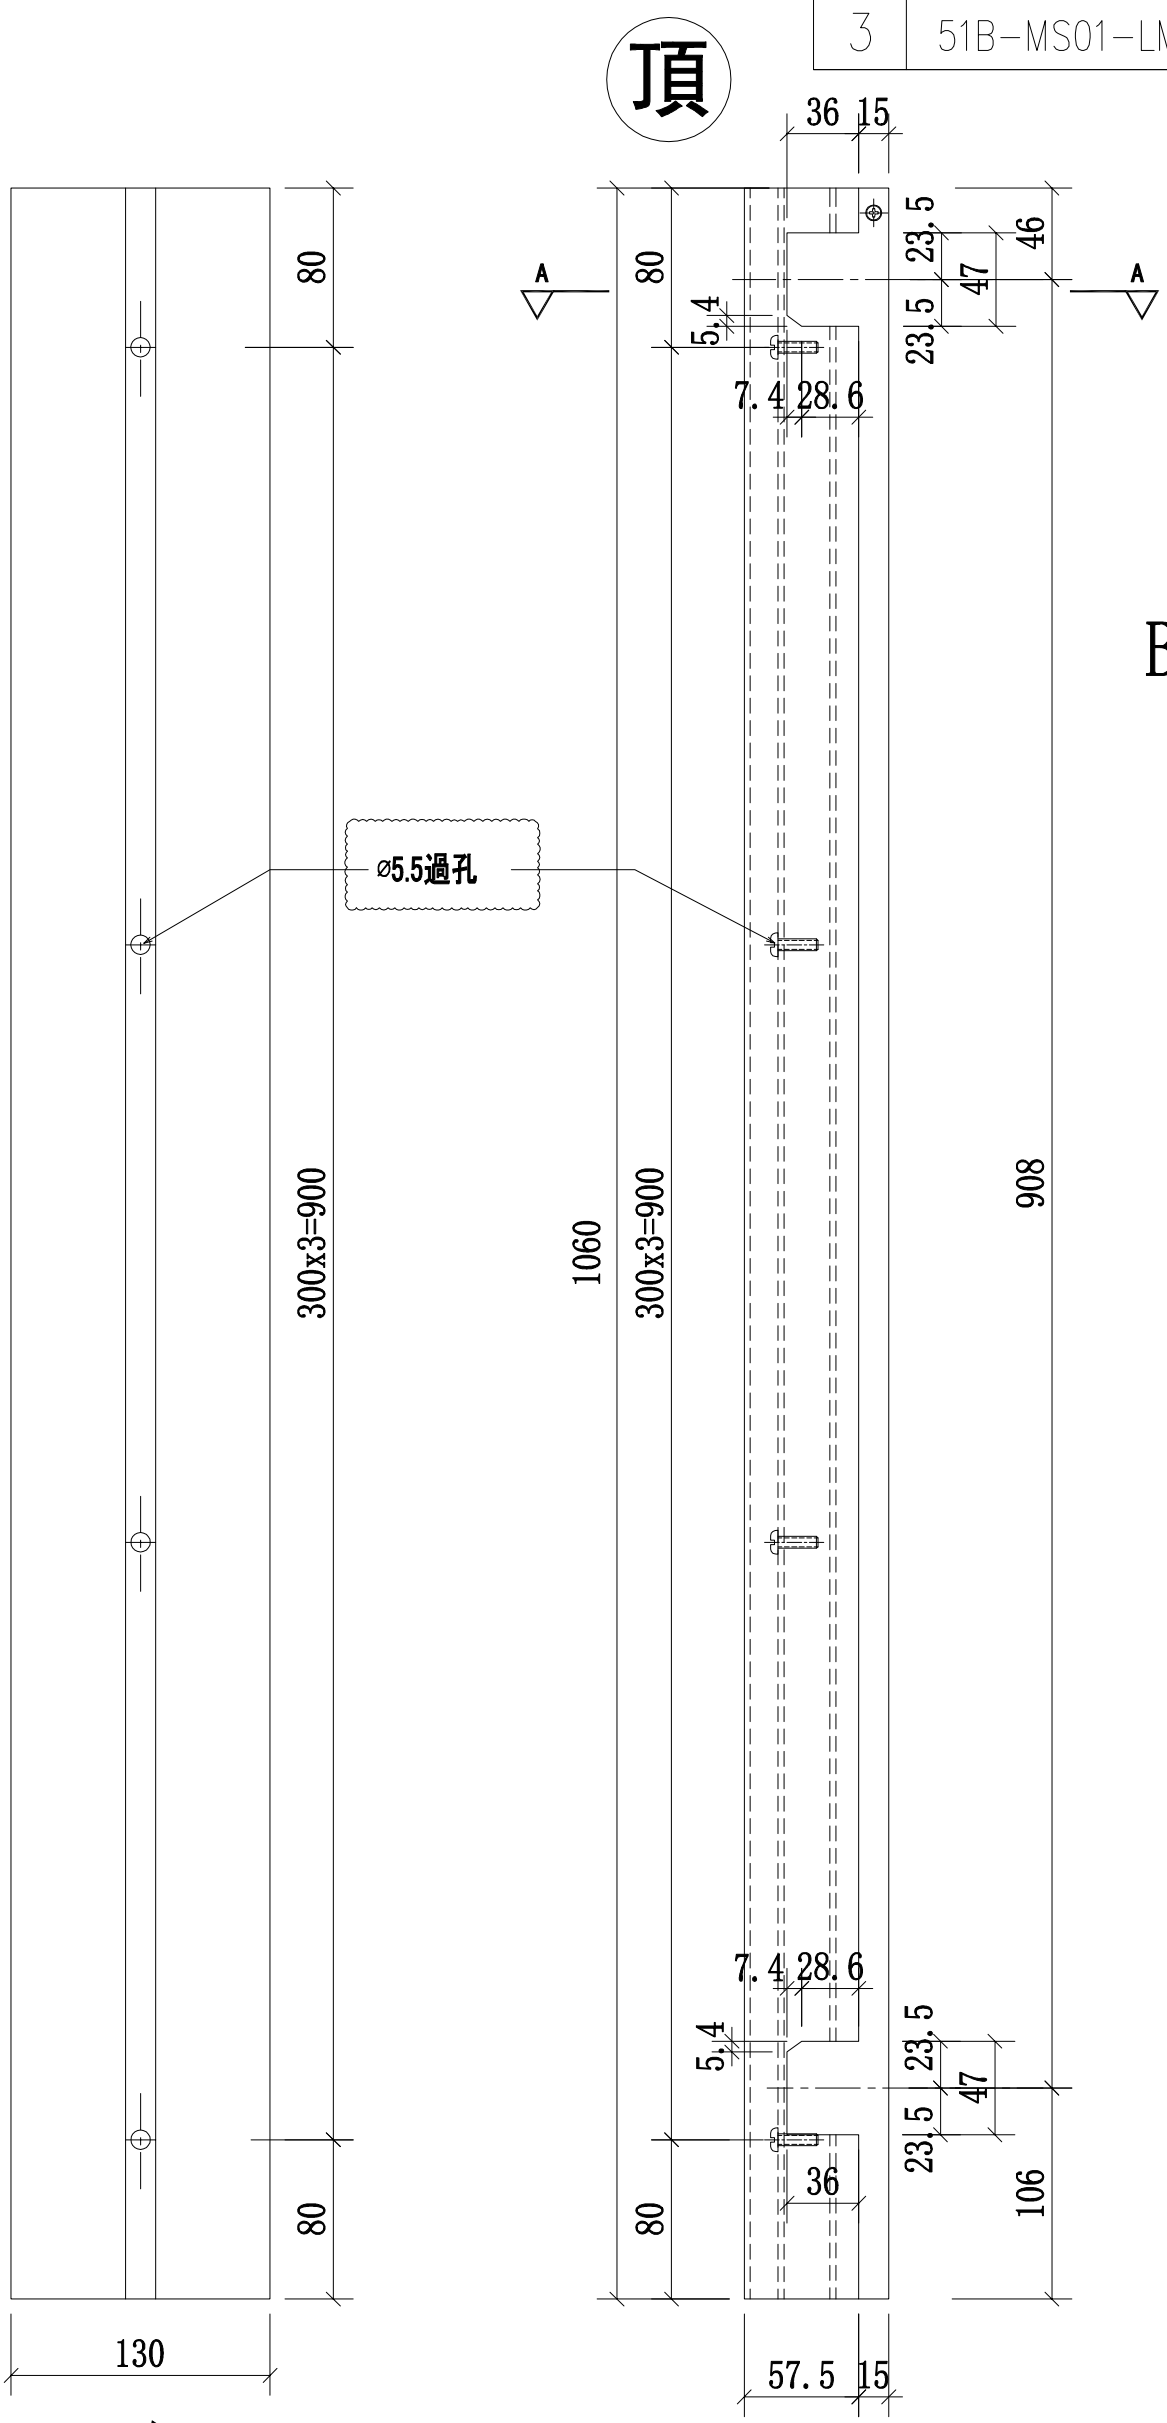

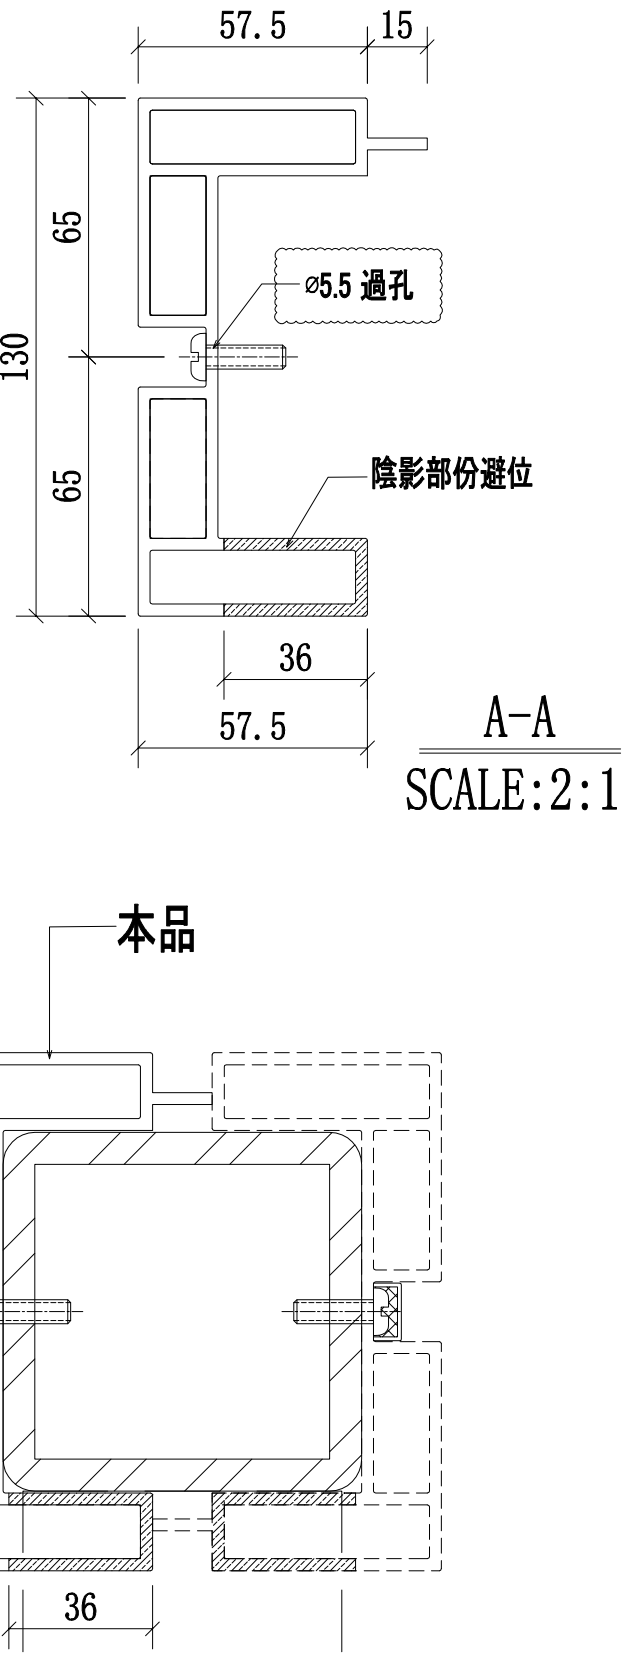


鋼格柵邊位立柱拼裝圖


名稱	攔河邊企鋁材立柱	制圖	CJM	2021.1.15	修改	A		
材料	X85895(A1)	復核	—	—	日期	2021.03.23		
顏色	UCT806812XL-3	批準			圖號	51B-MS01-LMU01		

美特鋁質 有限公司
MIDI Aluminium Fabricator Ltd.


工程號	J-852	地盤	亞皆老街／攔河

序號:	物料編號:	數量:	使用位置:	樓層:
1	51B-MS01-LMU02	16	SD-GB-5001B	T1/(2F~23F)
2	51B-MS01-LMU02	16	SD-GB-5001B	T2/(2F~23F)
3	51B-MS01-LMU02	16	SD-GB-5001B	T3/(2F~23F)

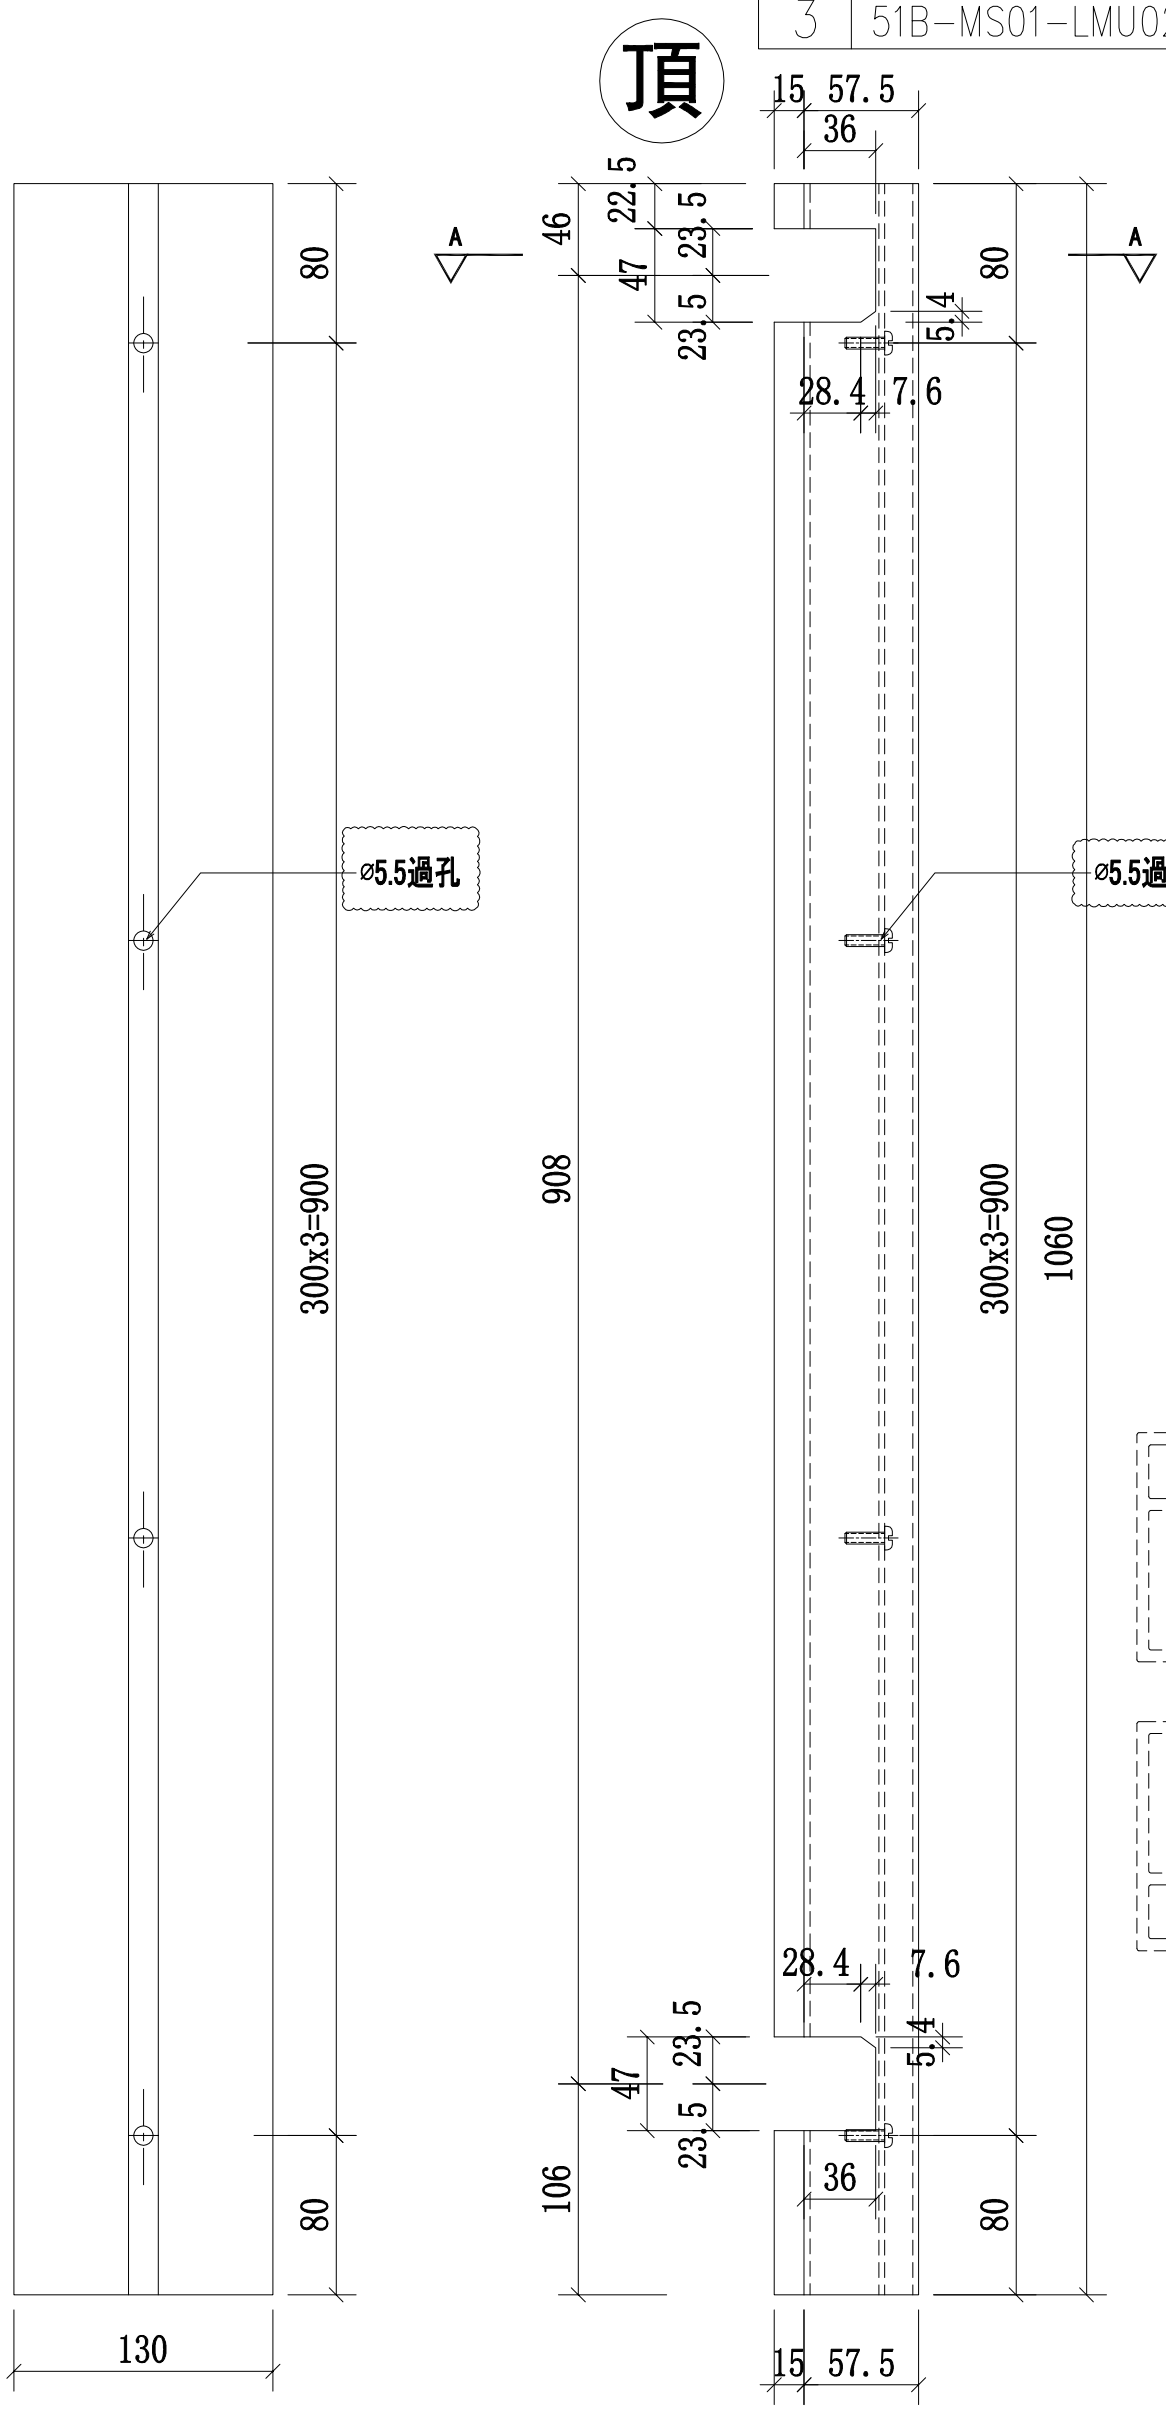

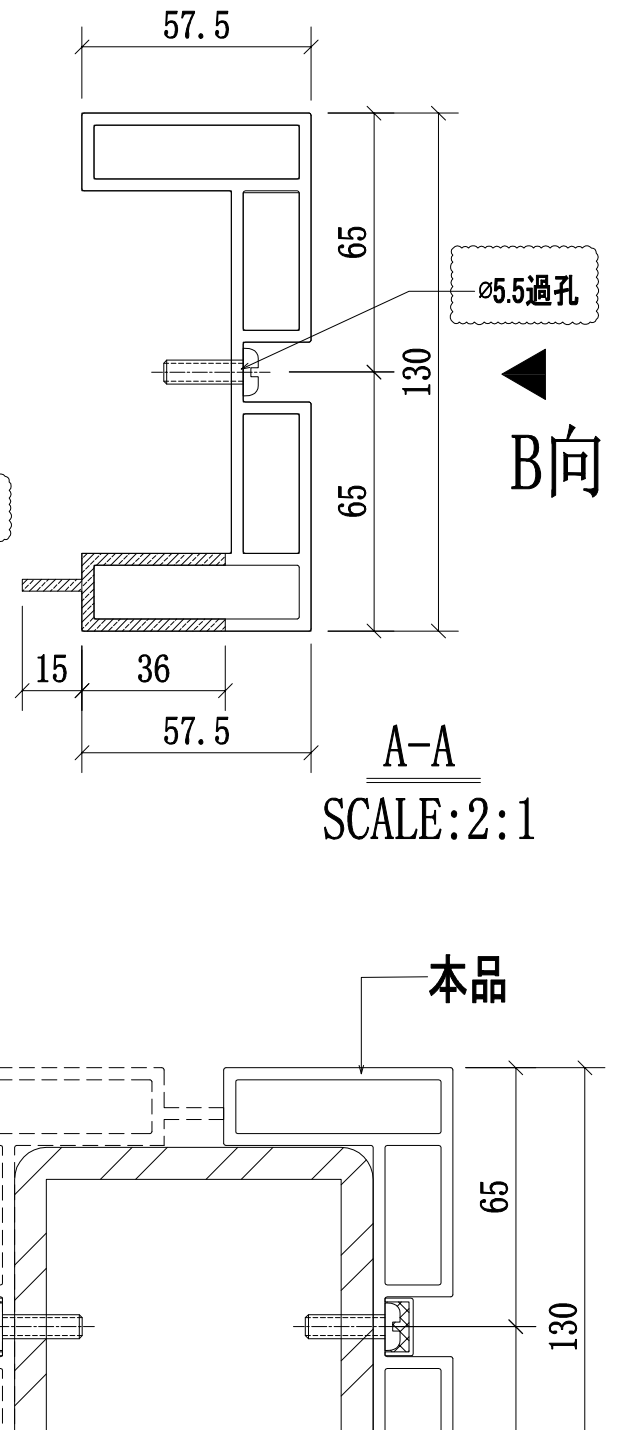

A-A
SCALE:2:1

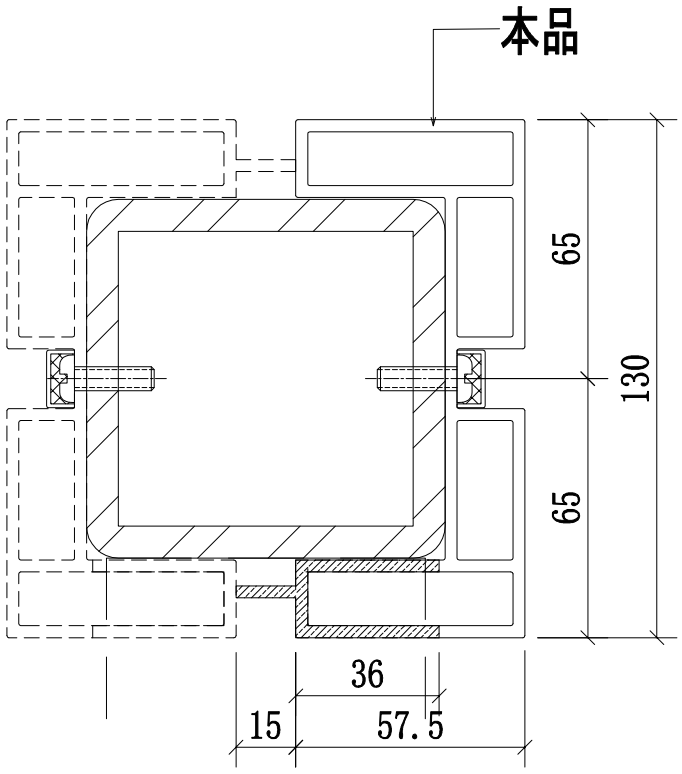

鋼格柵邊位立柱拼裝圖


B向


名稱	攔河邊企鋁材立柱	制圖	CJM	2021.1.15	修改	A		
材料	X85895(A1)	復核	—	—	日期	2021.03.23		
顏色	UCT806812XL-3	批準			圖號	51B-MS01-LMU02		


美特鋁質 有限公司
MIDI Aluminium Fabricator Ltd.

工程號	J-852	地盤	亞皆老街／攔河

序號:	物料編號:	數量:	使用位置:	樓層:
1	51B-MS01-LMU03	16	SD-GB-5001B	T1/(2F~23F)
2	51B-MS01-LMU03	16	SD-GB-5001B	T2/(2F~23F)
3	51B-MS01-LMU03	16	SD-GB-5001B	T3/(2F~23F)

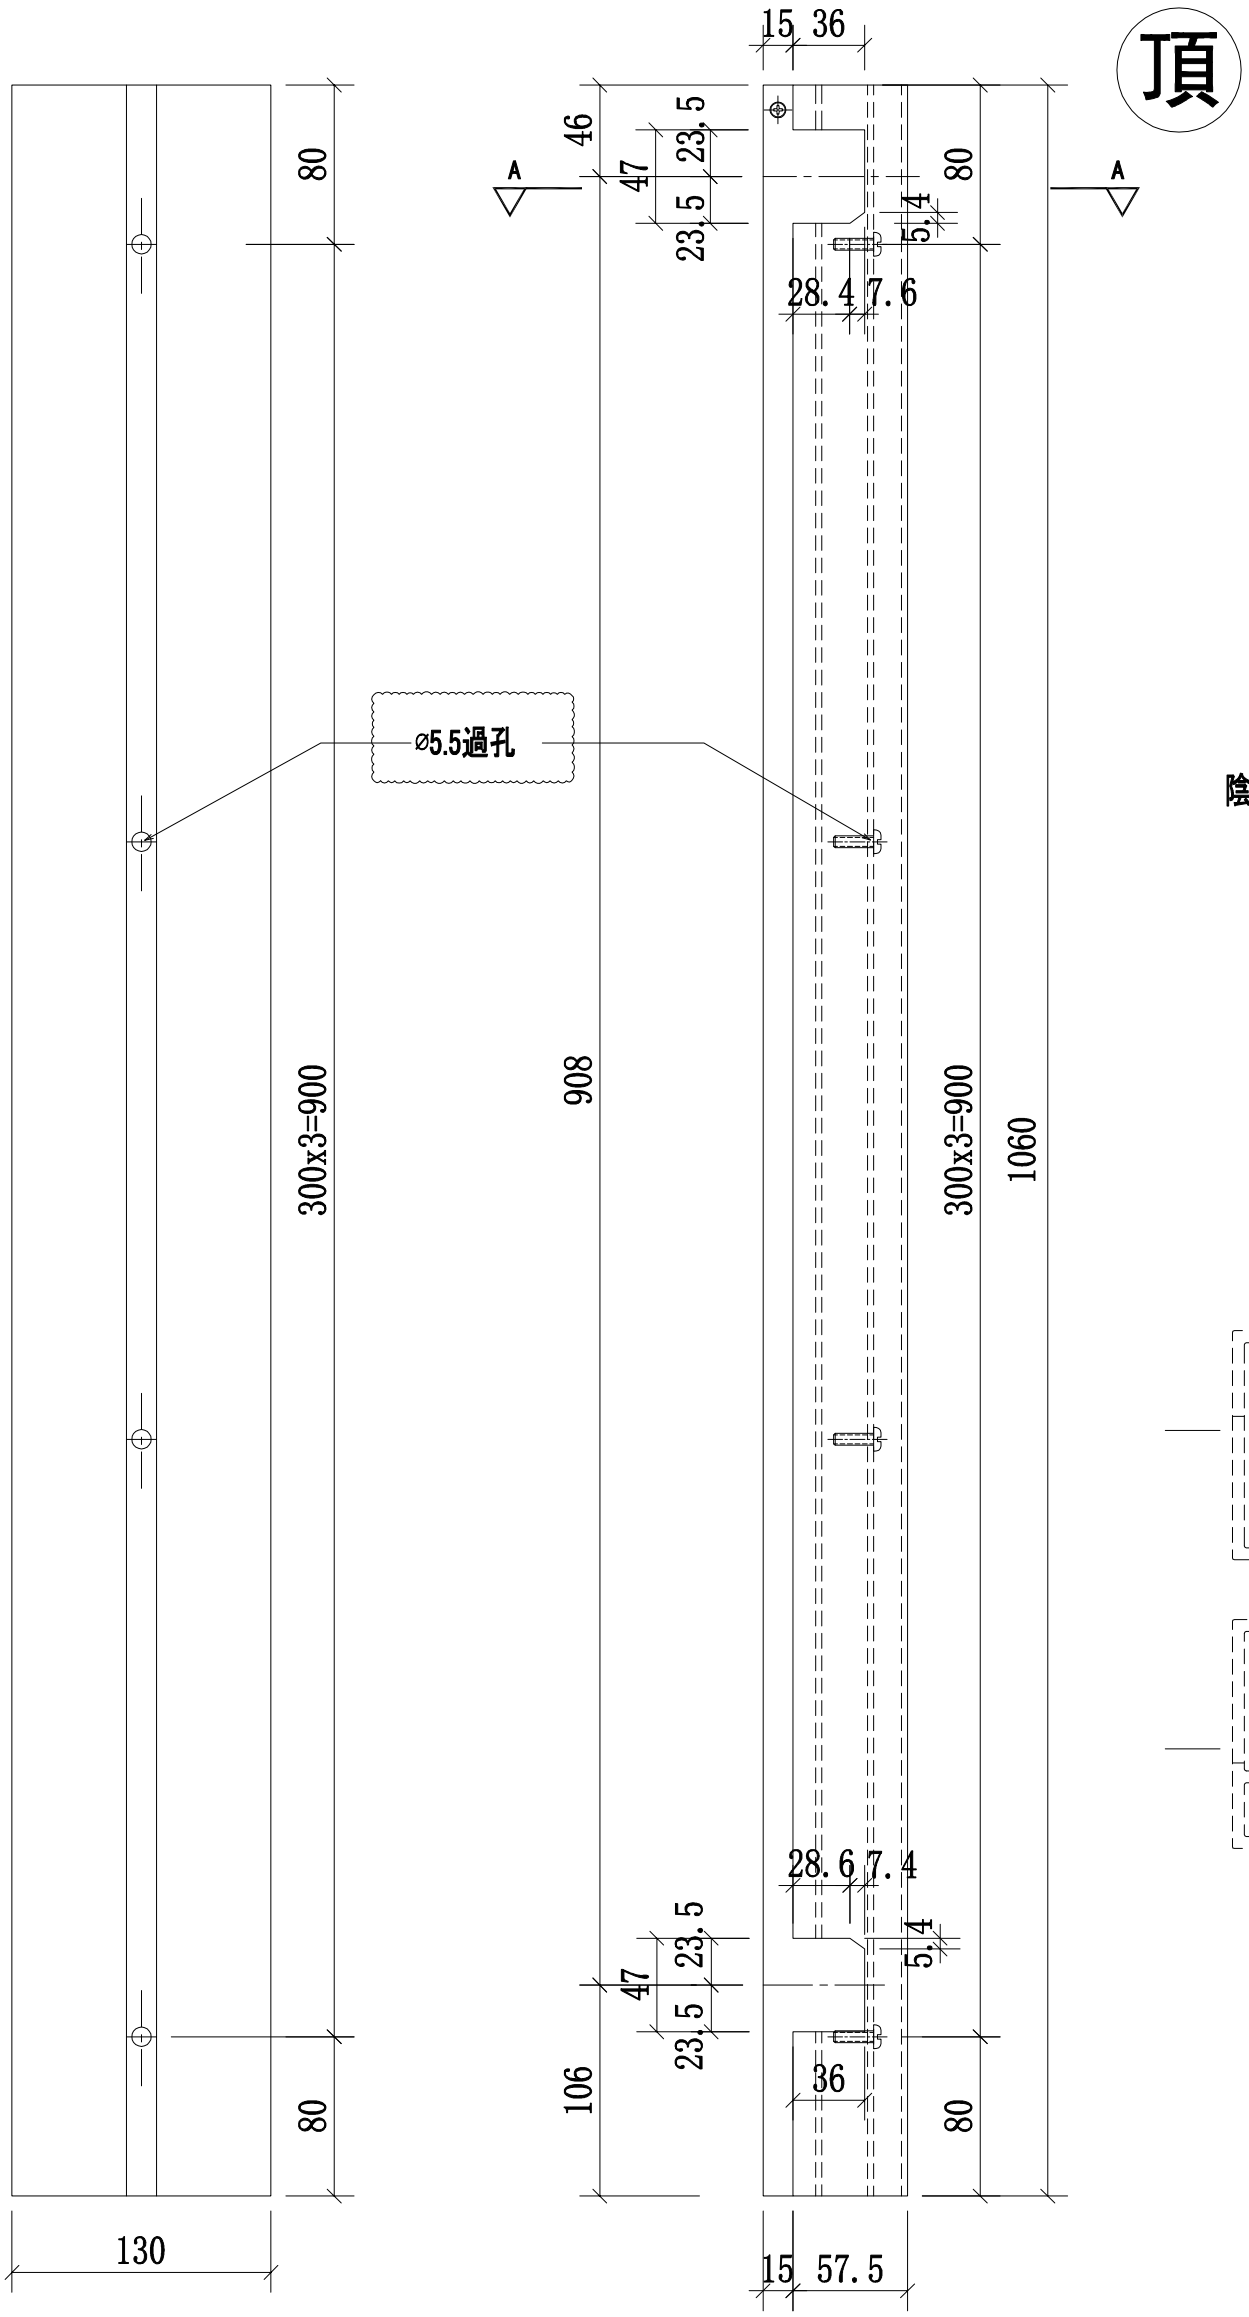

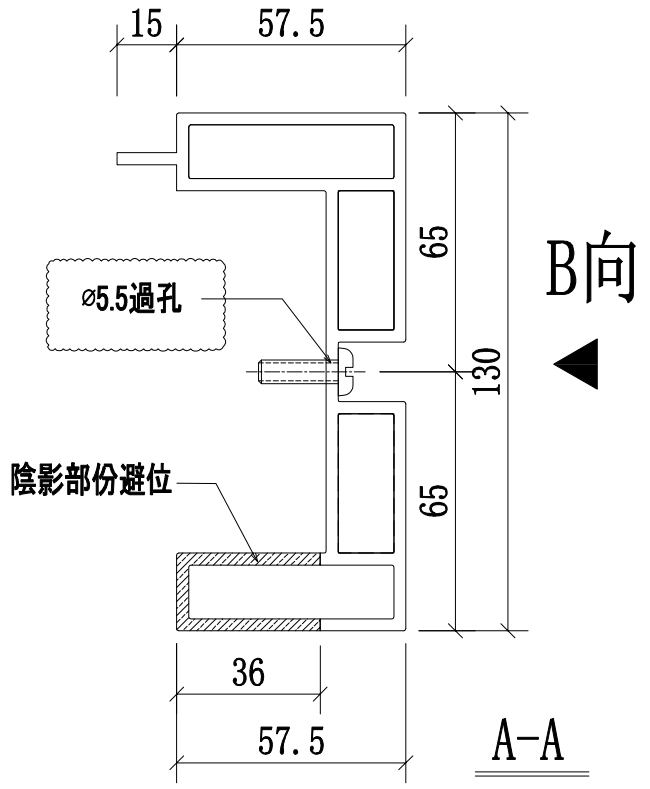

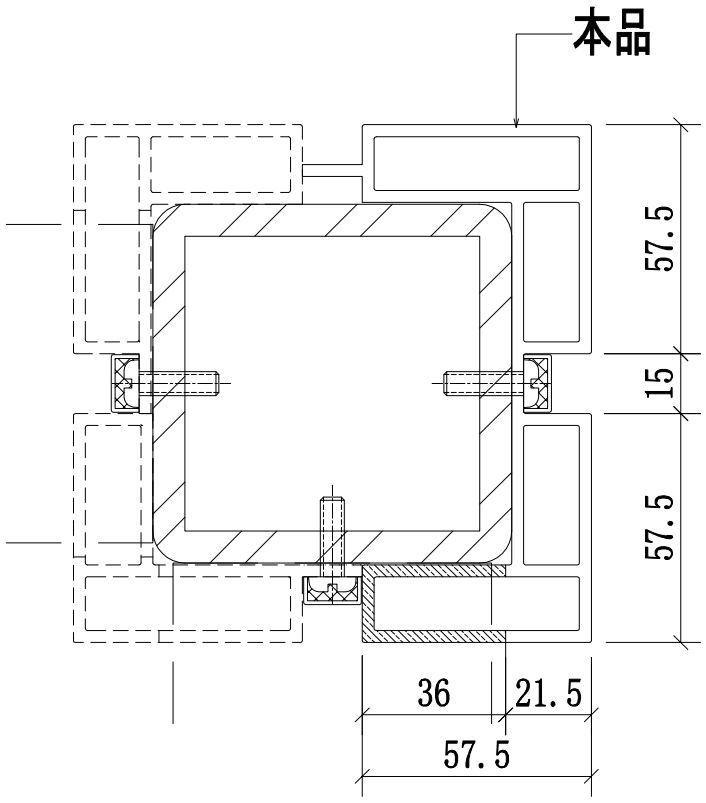


鋼格柵轉角位立柱拼裝圖


名稱	攔河轉角鋁材立柱	制圖	CJM	2021.1.15	修改	A		
材料	X85895(A1)	復核	—	—	日期	2021.03.23		
顏色	UCT806812XL-3	批準			圖號	51B-MS01-LMU03		

美特鋁質 有限公司
MIDI Aluminium Fabricator Ltd.


工程號	J-852	地盤	亞皆老街／攔河

序號:	物料編號:	數量:	使用位置:	樓層:
1	51B-MS01-LMU04	16	SD-GB-5001B	T1/(2F~23F)
2	51B-MS01-LMU04	16	SD-GB-5001B	T2/(2F~23F)
3	51B-MS01-LMU04	16	SD-GB-5001B	T3/(2F~23F)

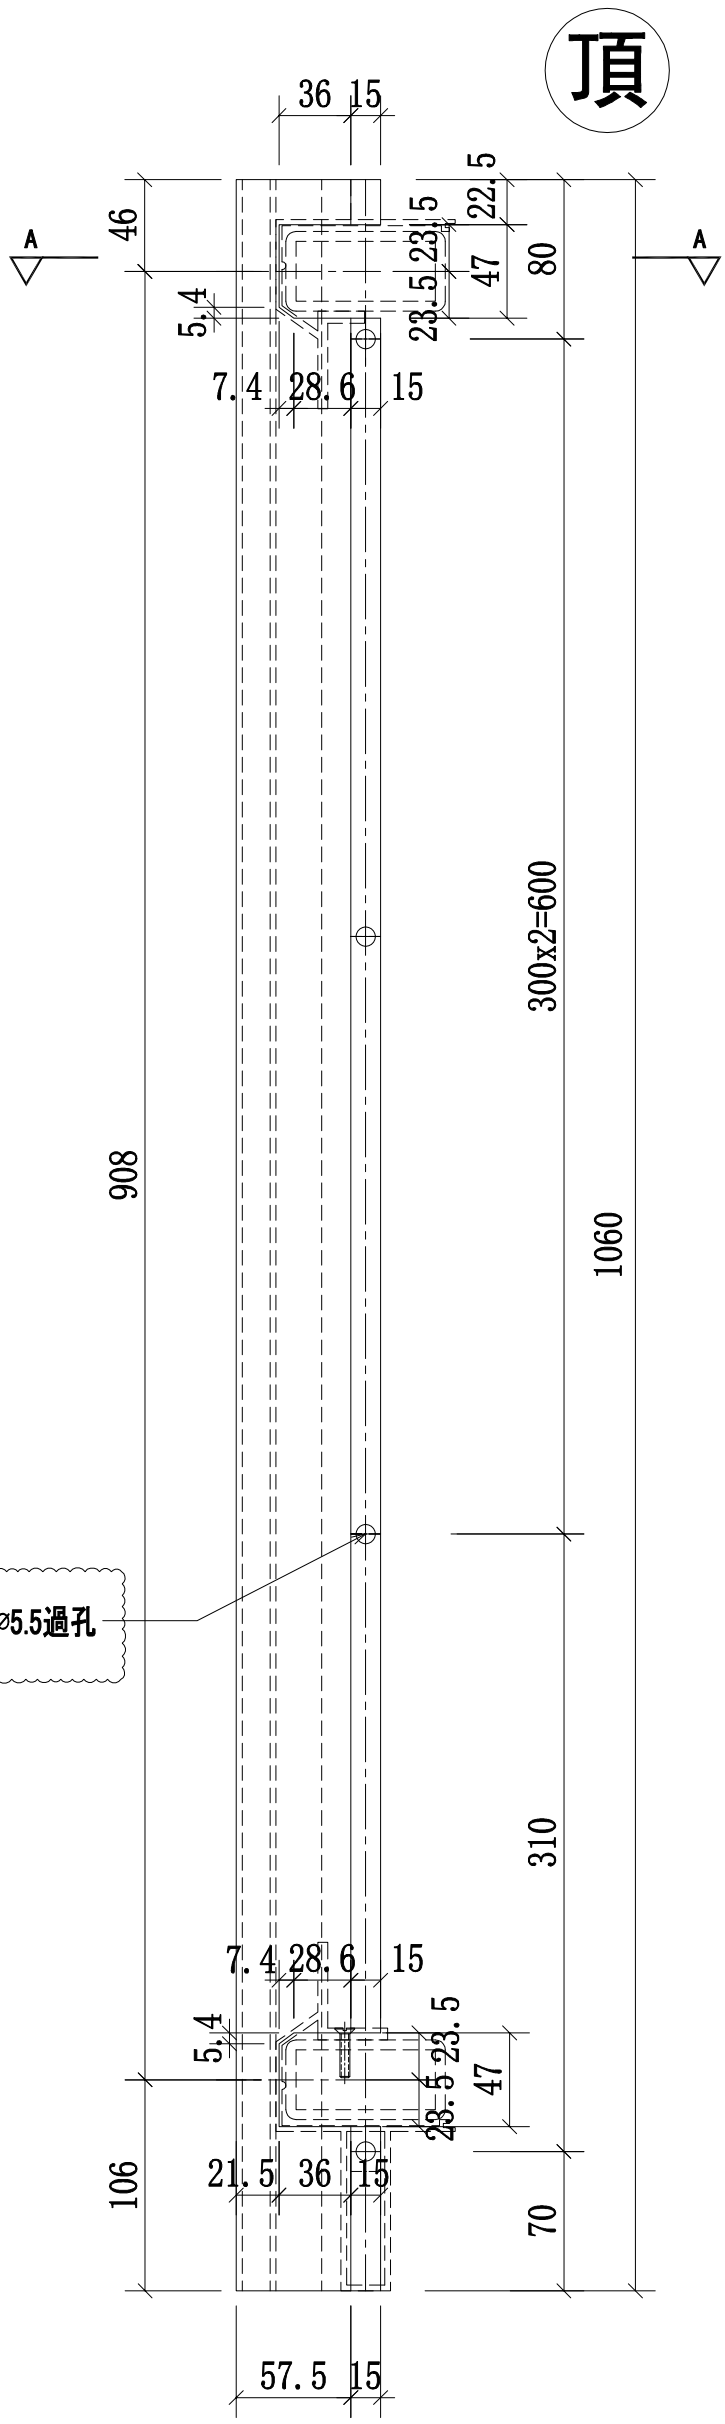

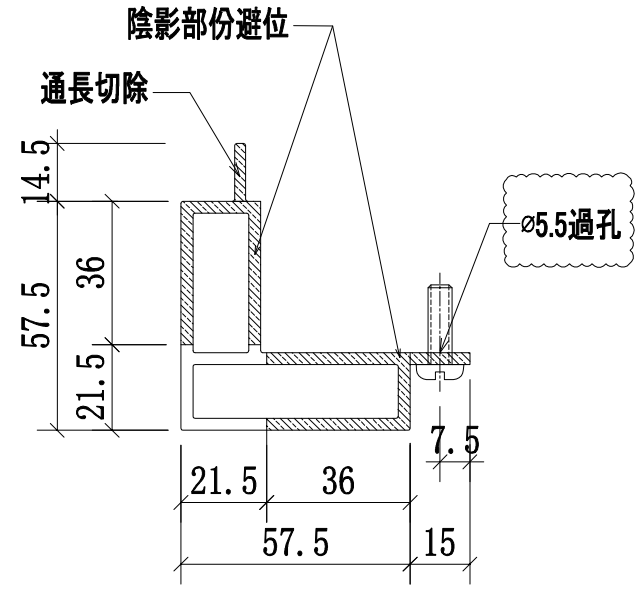

A-A
SCALE:2:1

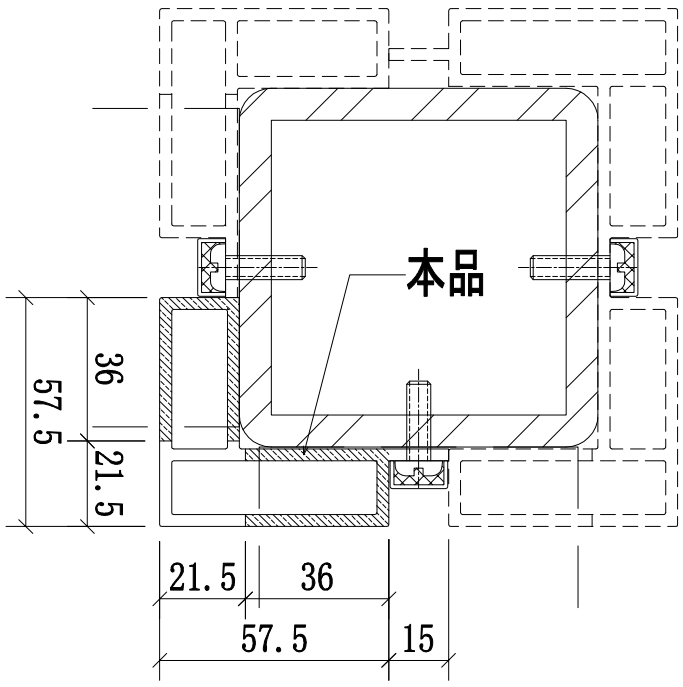


鋼格柵轉角位立柱拼裝圖


名稱	攔河轉角鋁材立柱	制圖	CJM	2021.1.15	修改	A		
材料	X85903(A9)	復核	—	—	日期	2021.03.23		
顏色	UCT806812XL-3	批準			圖號	51B-MS01-LMU04		

美特鋁質 有限公司
MIDI Aluminium Fabricator Ltd.


工程號	J-852	地盤	亞皆老街／攔河

序號:	物料編號:	數量:	使用位置:	樓層:
1	51B-MS01-LMU05	16	SD-GB-5001B	T1/(2F~23F)
2	51B-MS01-LMU05	16	SD-GB-5001B	T2/(2F~23F)
3	51B-MS01-LMU05	16	SD-GB-5001B	T3/(2F~23F)

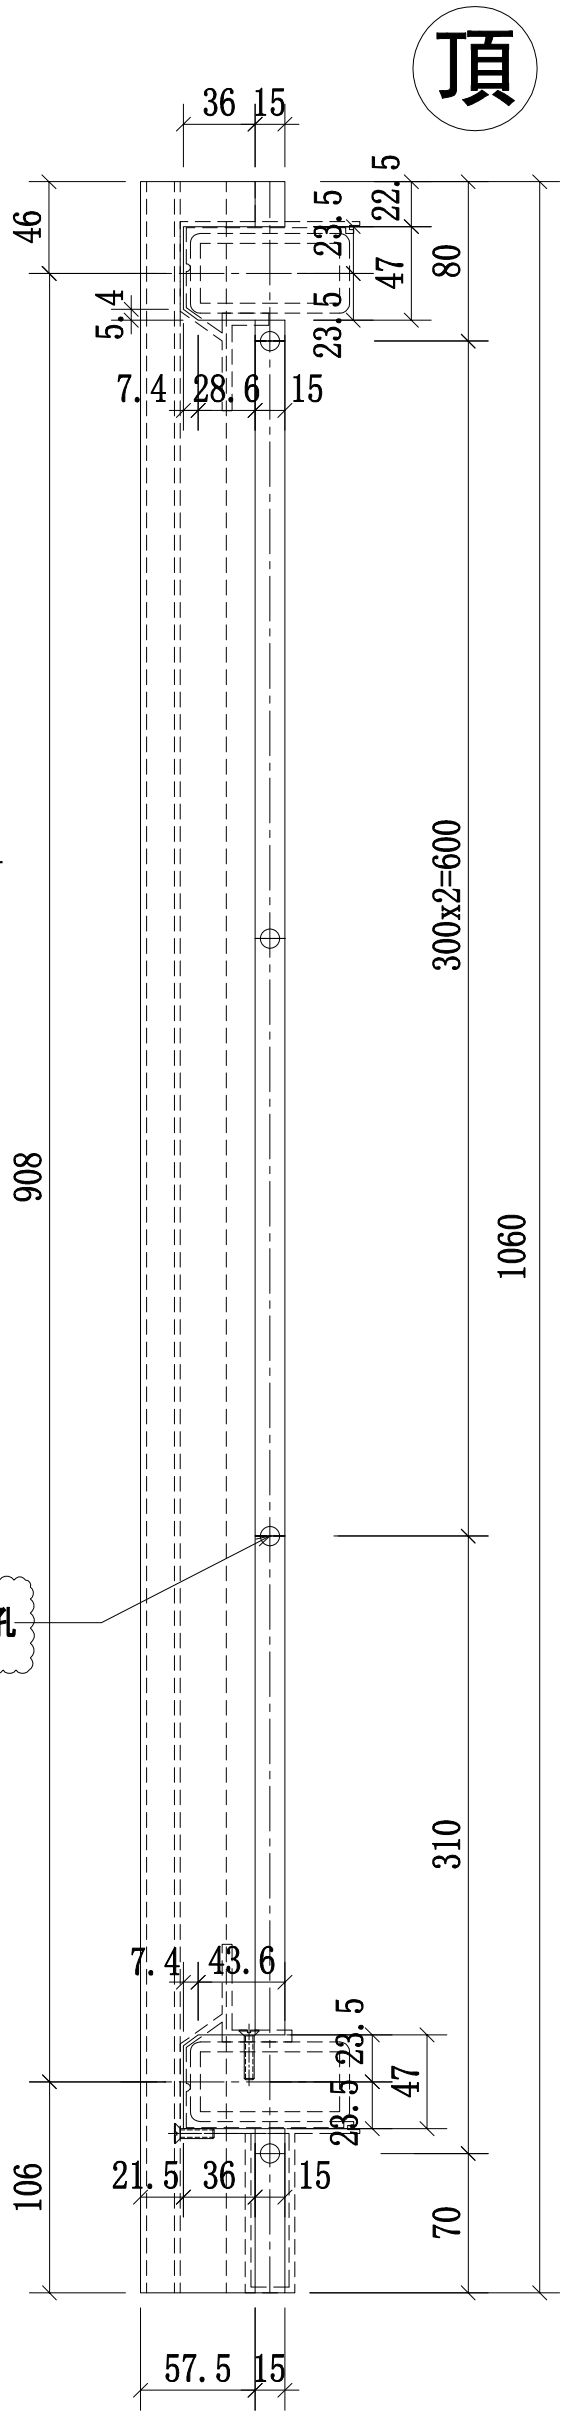

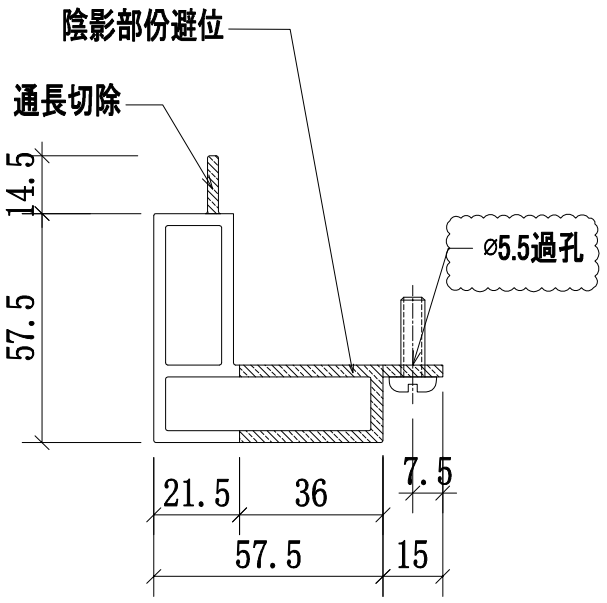

A-A
SCALE:2:1

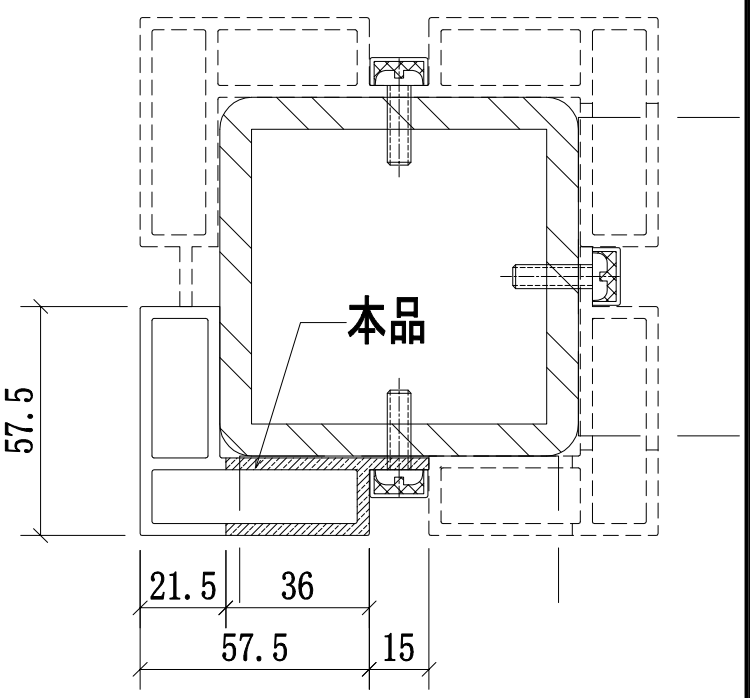


鋼格柵轉角位立柱拼裝圖

名稱	攔河鋼轉角鋁材立柱	制圖	CJM	2021.1.15	修改	A		
材料	X85903(A9)	復核	—	—	日期	2021.03.23		
顏色	UCT806812XL-3	批準			圖號	51B-MS01-LMU05		

美特鋁質 有限公司
MIDI Aluminium Fabricator Ltd.

工程號	J-852	地盤	亞皆老街／攔河

序號:	物料編號:	數量:	使用位置:	樓層:
1	51B-MS01-LMU01R	16	SD-GB-5001B	T1/(2F~23F)
2	51B-MS01-LMU01R	16	SD-GB-5001B	T2/(2F~23F)
3	51B-MS01-LMU01R	16	SD-GB-5001B	T3/(2F~23F)

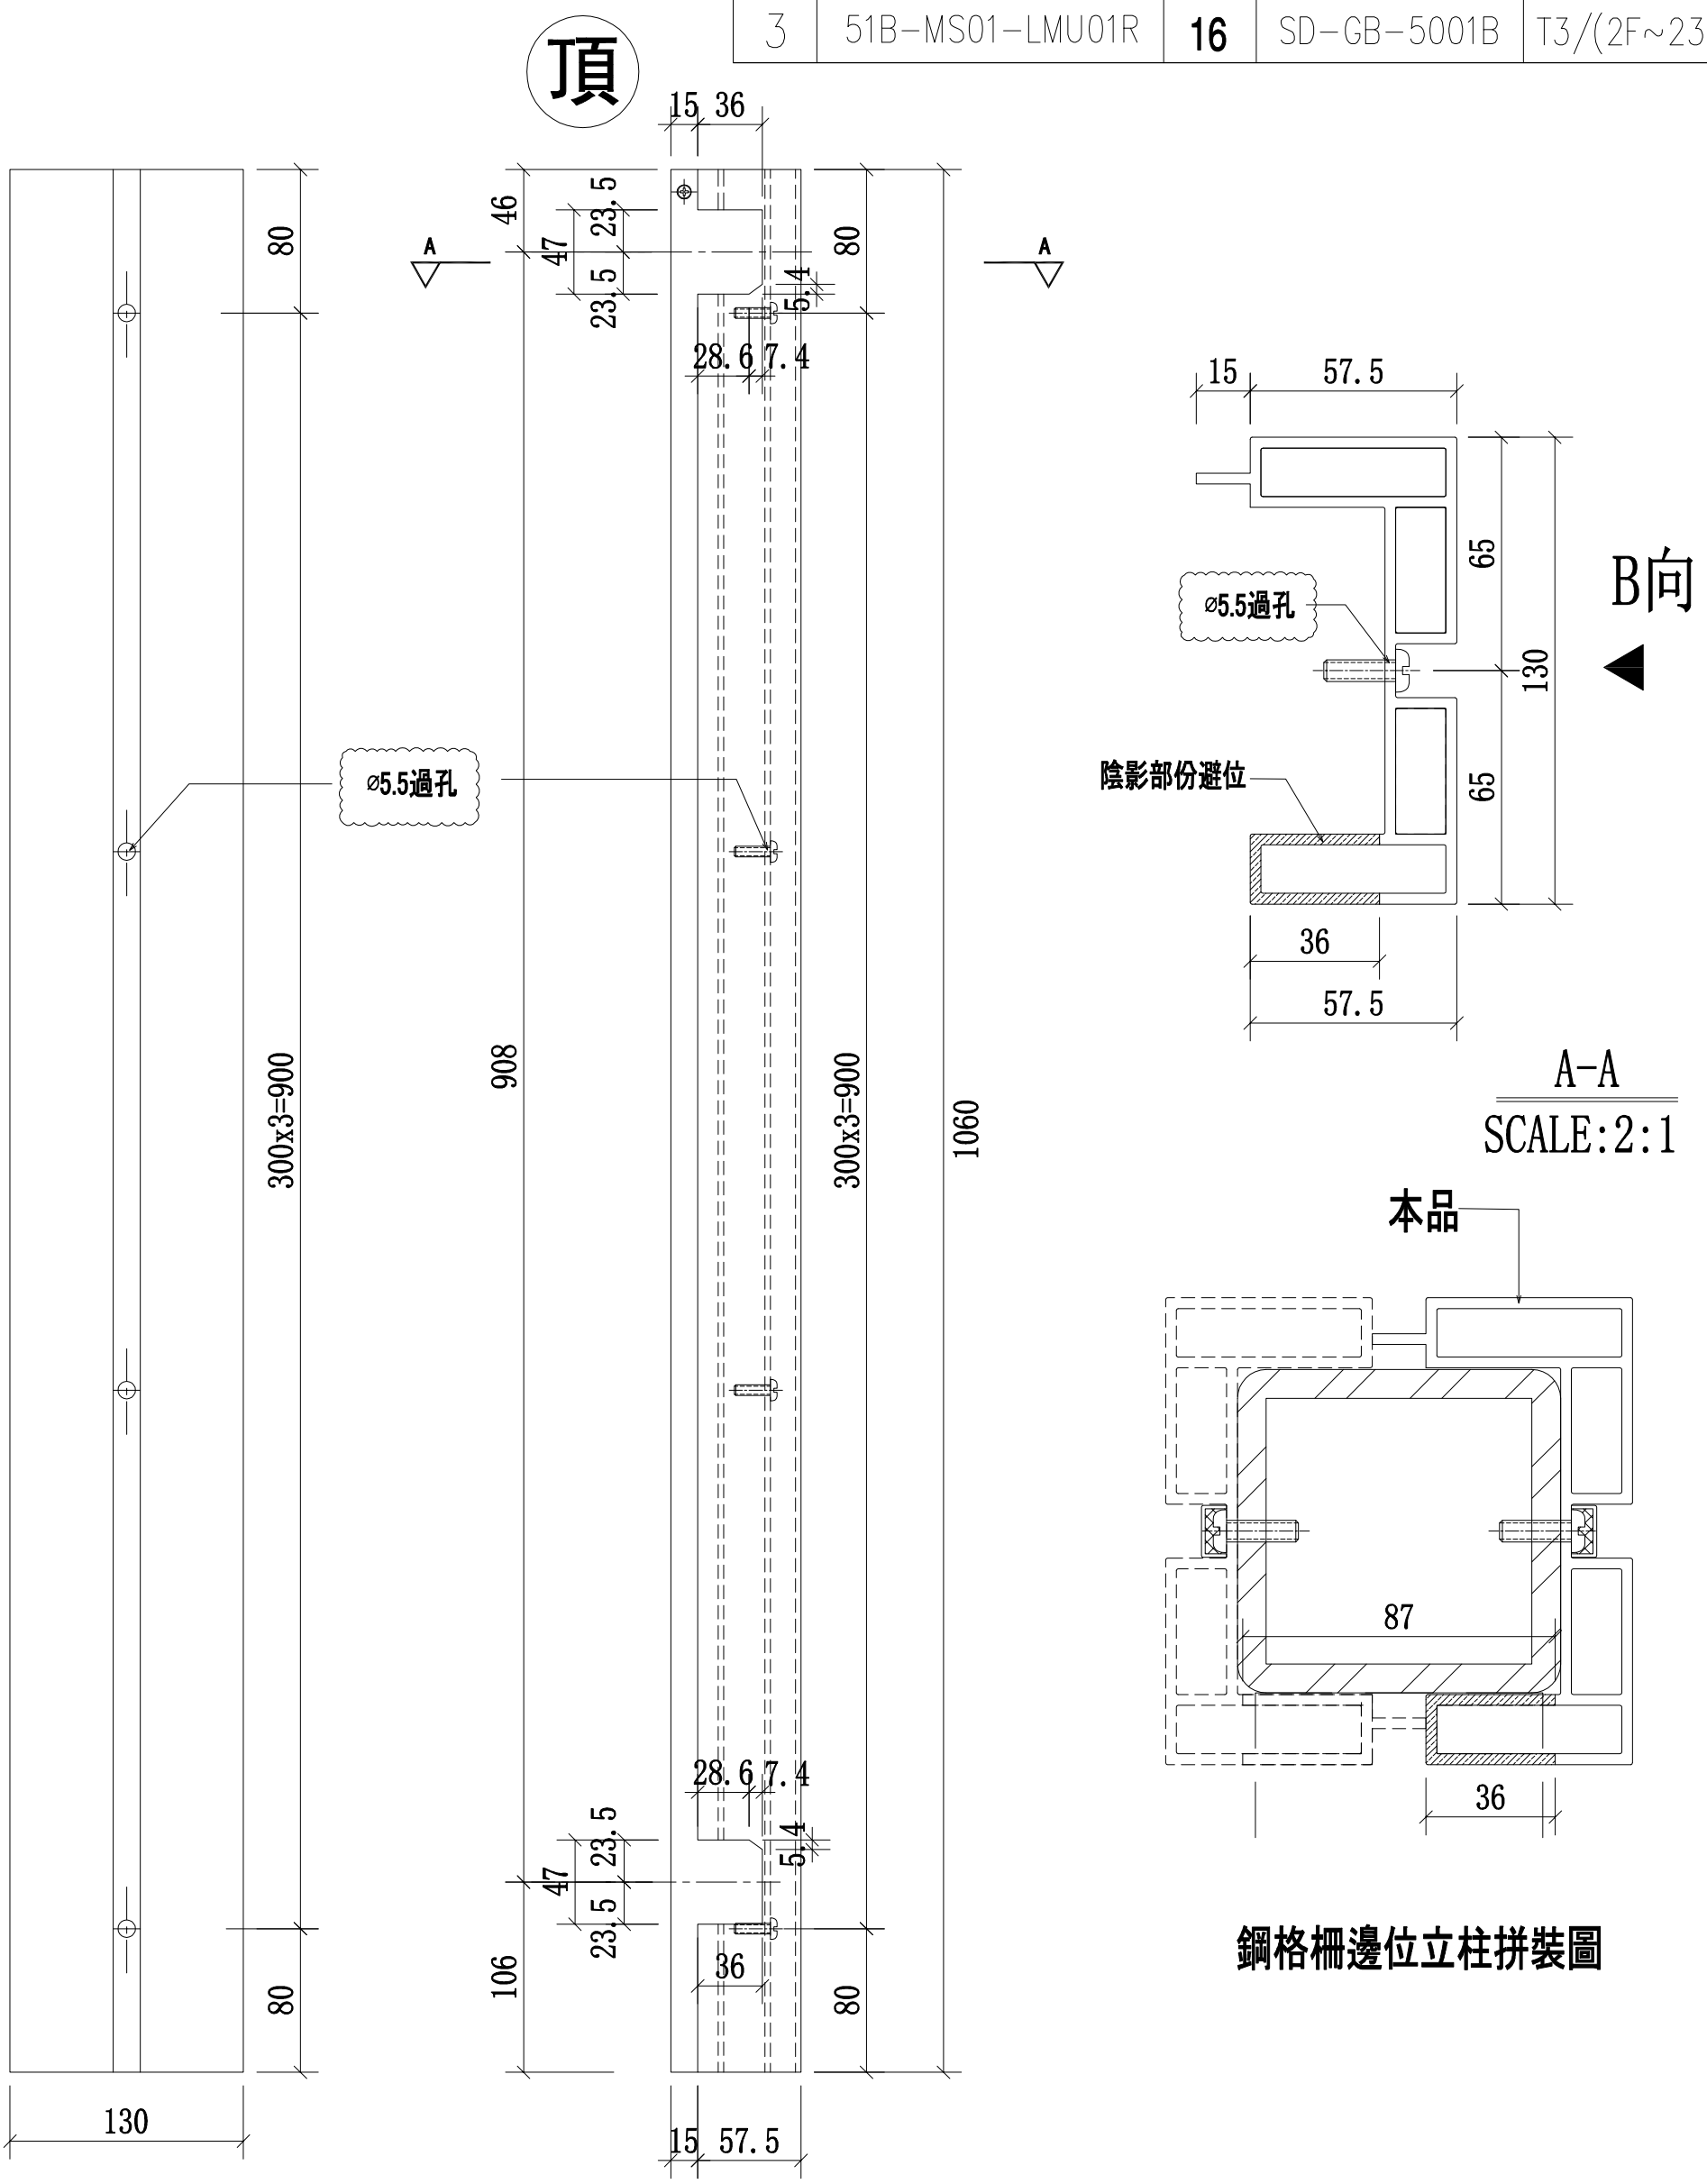


名稱	攔河邊企鋁材立柱	制圖	CJM	2021.1.15	修改	A		
材料	X85895(A1)	復核	—	—	日期	2021.03.23		
顏色	UCT806812XL-3	批準			圖號	51B-MS01-LMU01R		

美特鋁質 有限公司
MIDI Aluminium Fabricator Ltd.

工程號	J-852	地盤	亞皆老街／攔河

序號:	物料編號:	數量:	使用位置:	樓層:
1	51B-MS01-LMU02R	16	SD-GB-5001B	T1/(2F~23F)
2	51B-MS01-LMU02R	16	SD-GB-5001B	T2/(2F~23F)
3	51B-MS01-LMU02R	16	SD-GB-5001B	T3/(2F~23F)

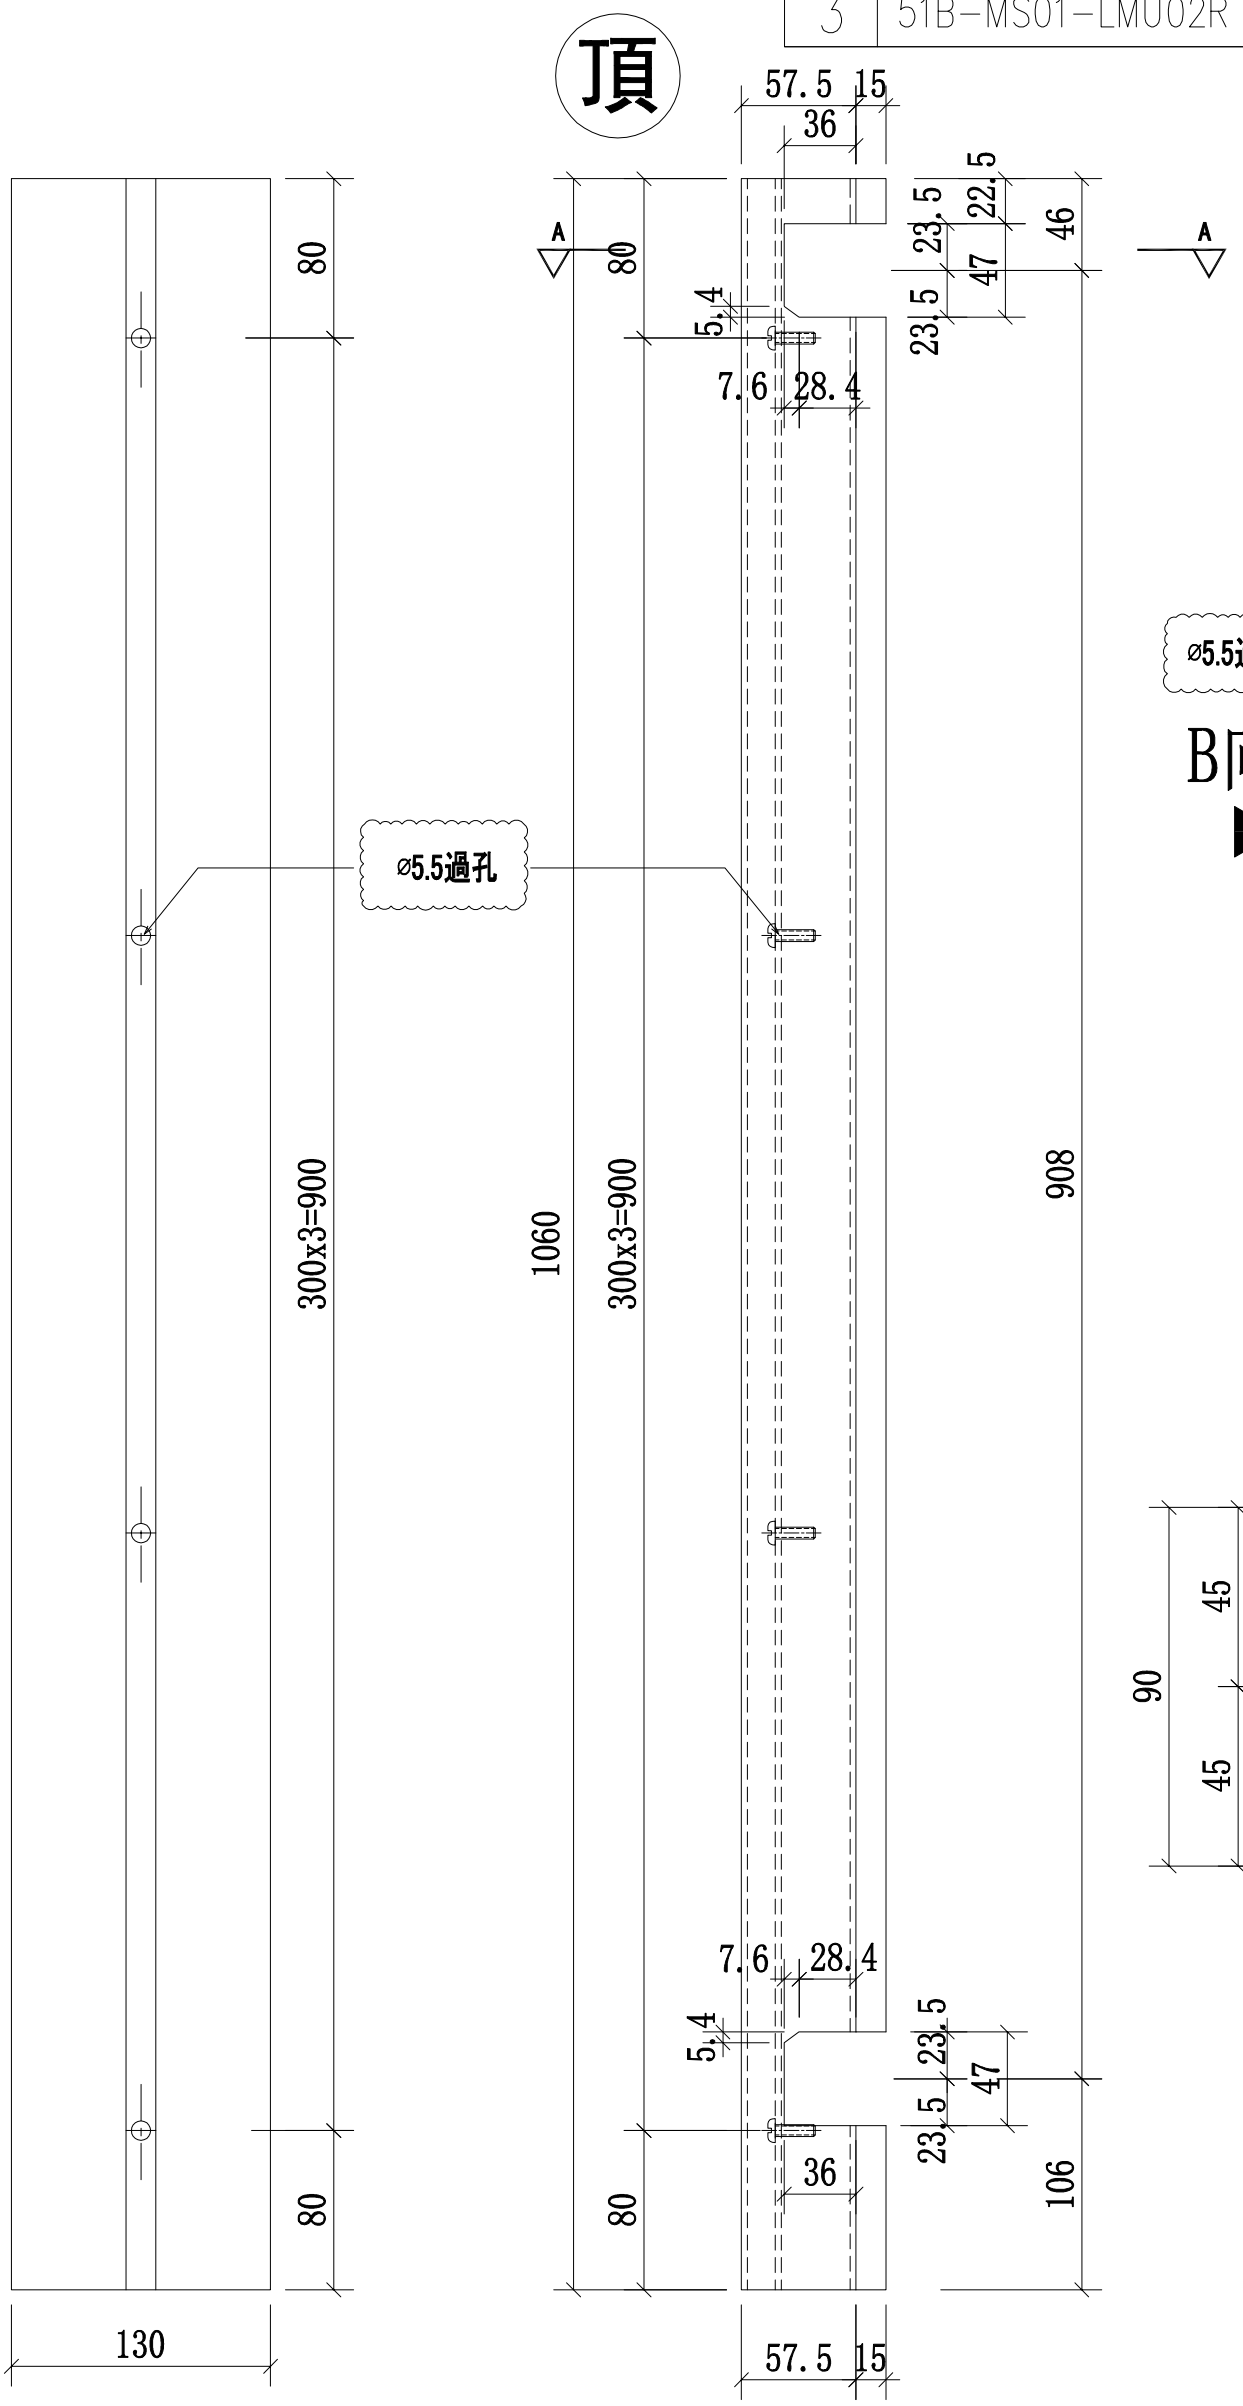


鋼格柵邊位立柱拼裝圖

名稱	攔河邊企鋁材立柱	制圖	CJM	2021.1.15	修改	A		
材料	X85895(A1)	復核	—	—	日期	2021.03.23		
顏色	UCT806812XL-3	批準			圖號	51B-MS01-LMU02R		

美特鋁質 有限公司
MIDI Aluminium Fabricator Ltd.

工程號	J-852	地盤	亞皆老街／攔河

序號:	物料編號:	數量:	使用位置:	樓層:
1	51B-MS01-LMU03	16	SD-GB-5001B	T1/(2F~23F)
2	51B-MS01-LMU03	16	SD-GB-5001B	T2/(2F~23F)
3	51B-MS01-LMU03	16	SD-GB-5001B	T3/(2F~23F)

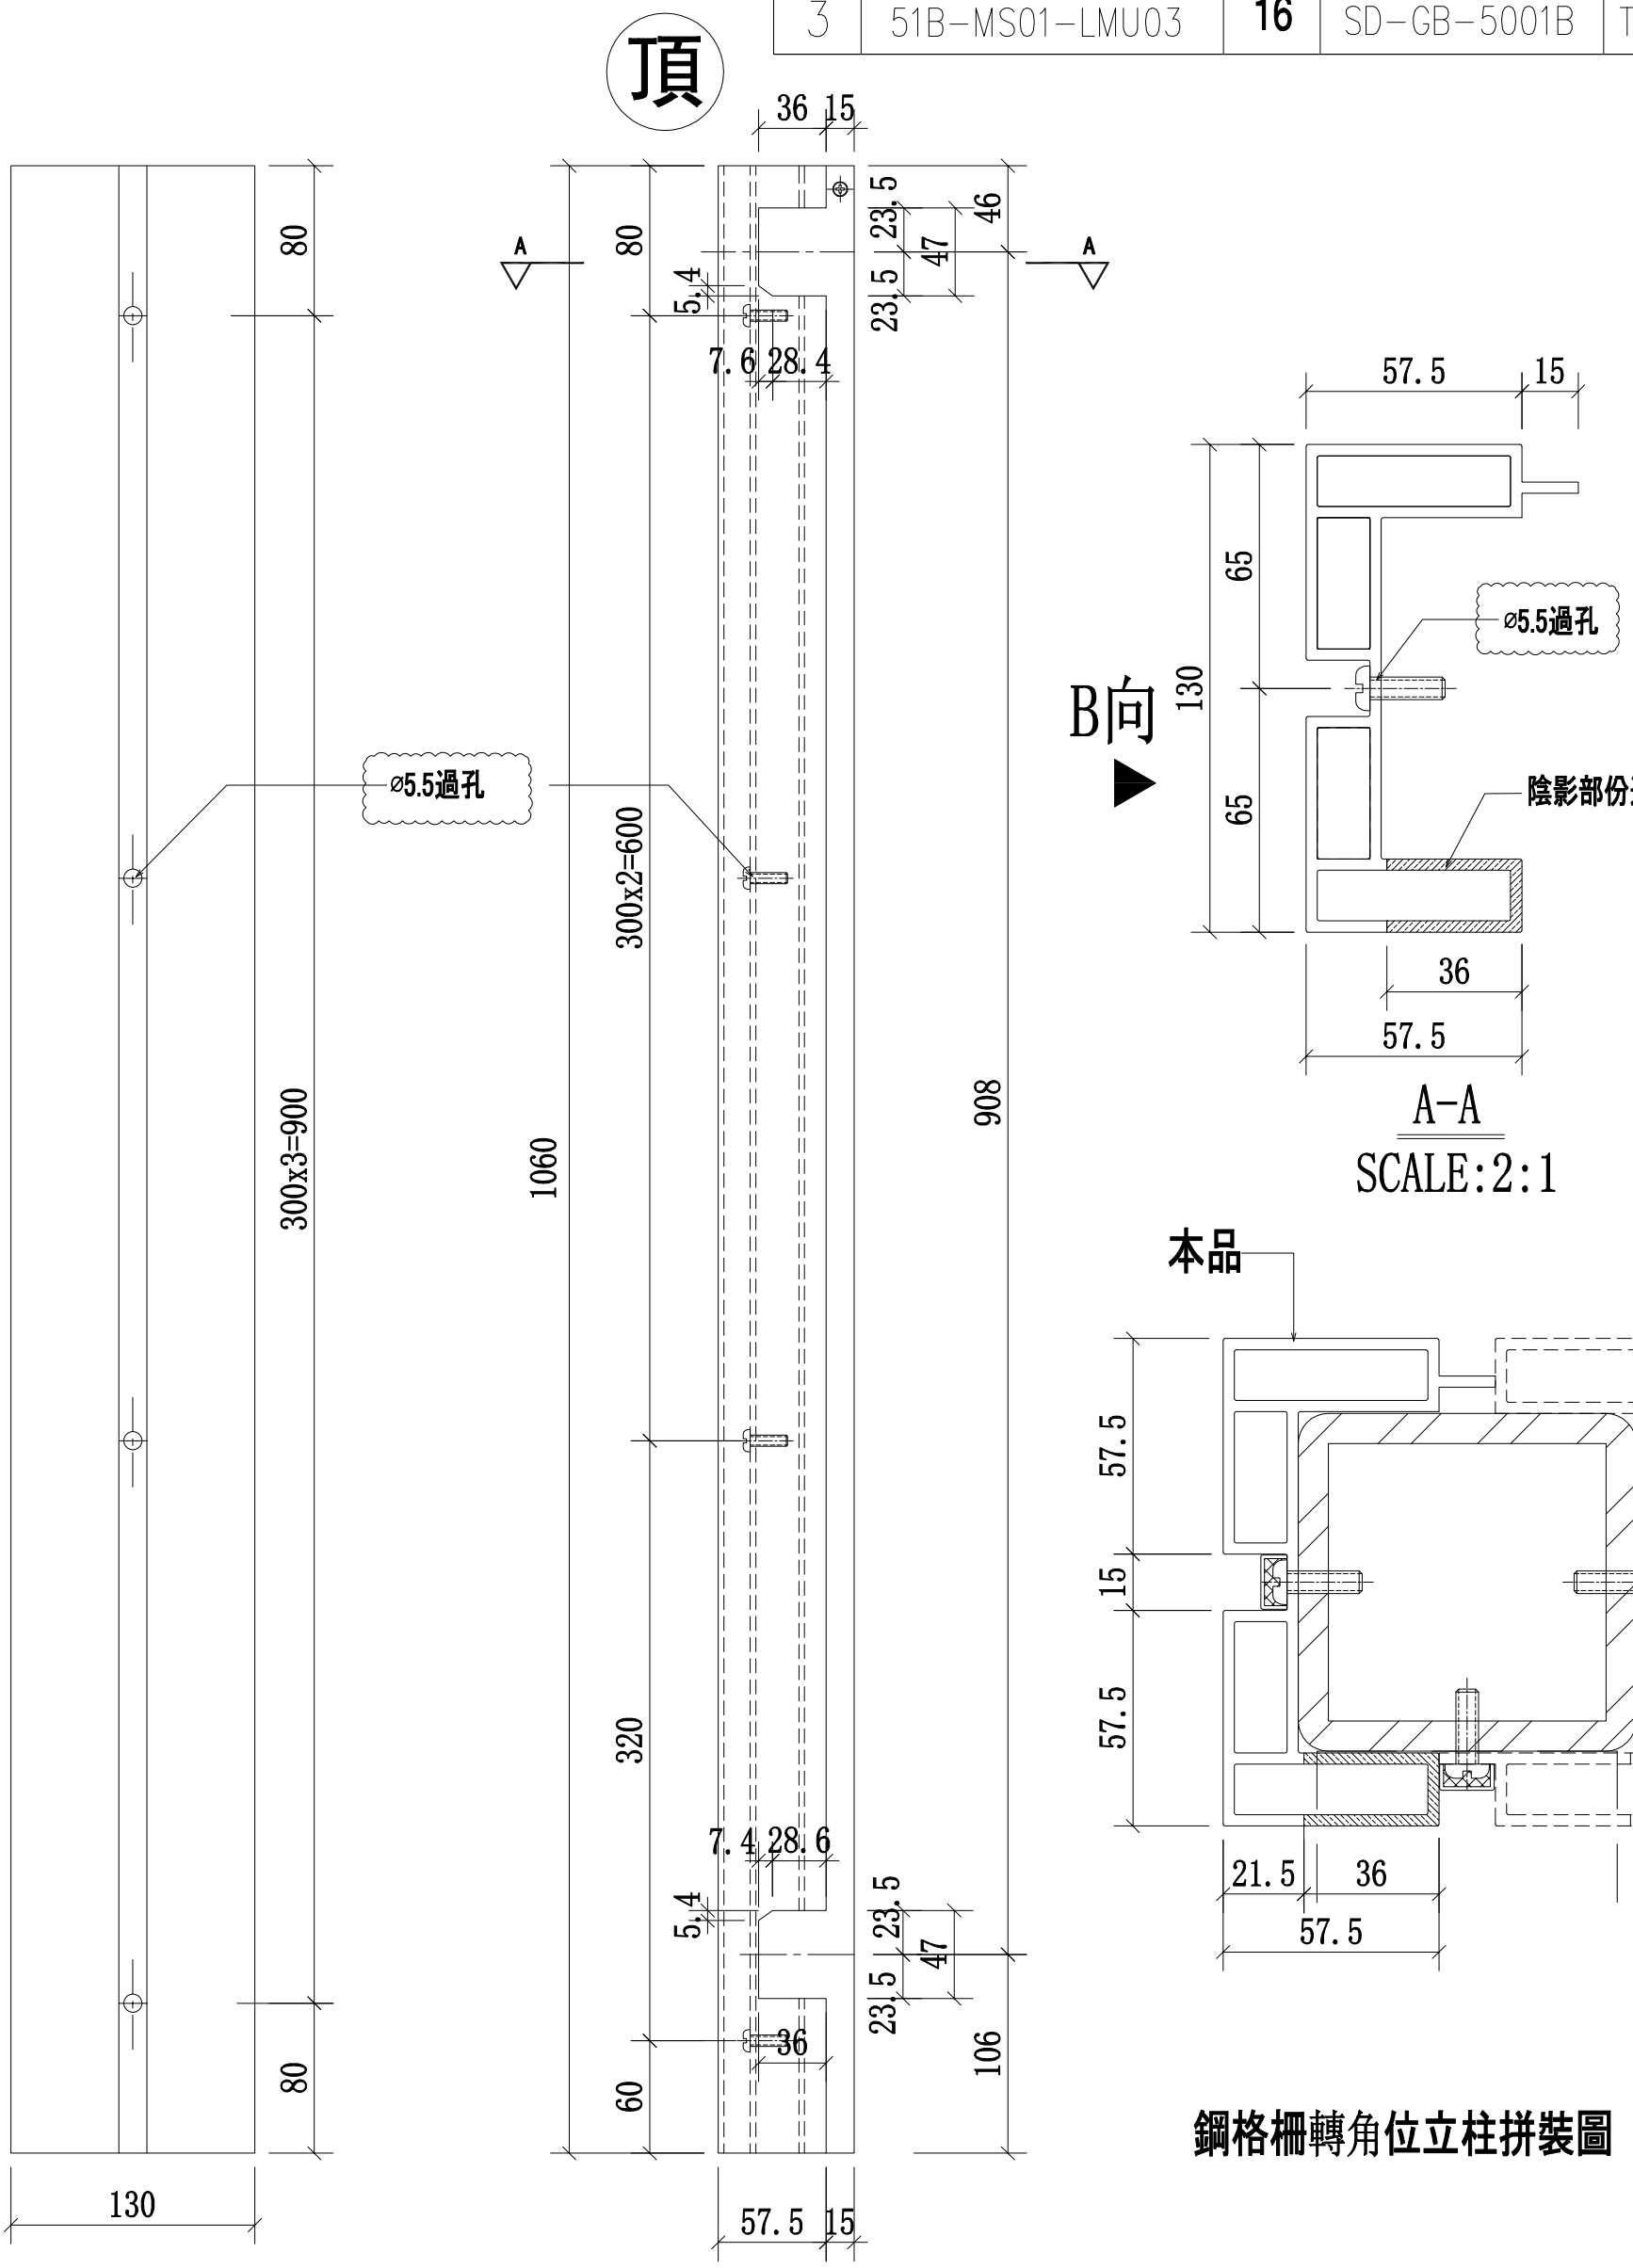



名稱	攔河轉角鋁材立柱	制圖	CJM	2021.1.15	修改	A		
材料	X85895(A1)	復核	—	—	日期	2021.03.23		
顏色	UCT806812XL-3	批準			圖號	51B-MS01-LMU03R		

美特鋁質 有限公司
MIDI Aluminium Fabricator Ltd.


工程號	J-852	地盤	亞皆老街 ／欄河

序號:	物料編號:	數量:	使用位置:	樓層:
1	51B-MS01-LMU04R	16	SD-GB-5001B	T1/(2F~23F)
2	51B-MS01-LMU04R	16	SD-GB-5001B	T2/(2F~23F)
3	51B-MS01-LMU04R	16	SD-GB-5001B	T3/(2F~23F)

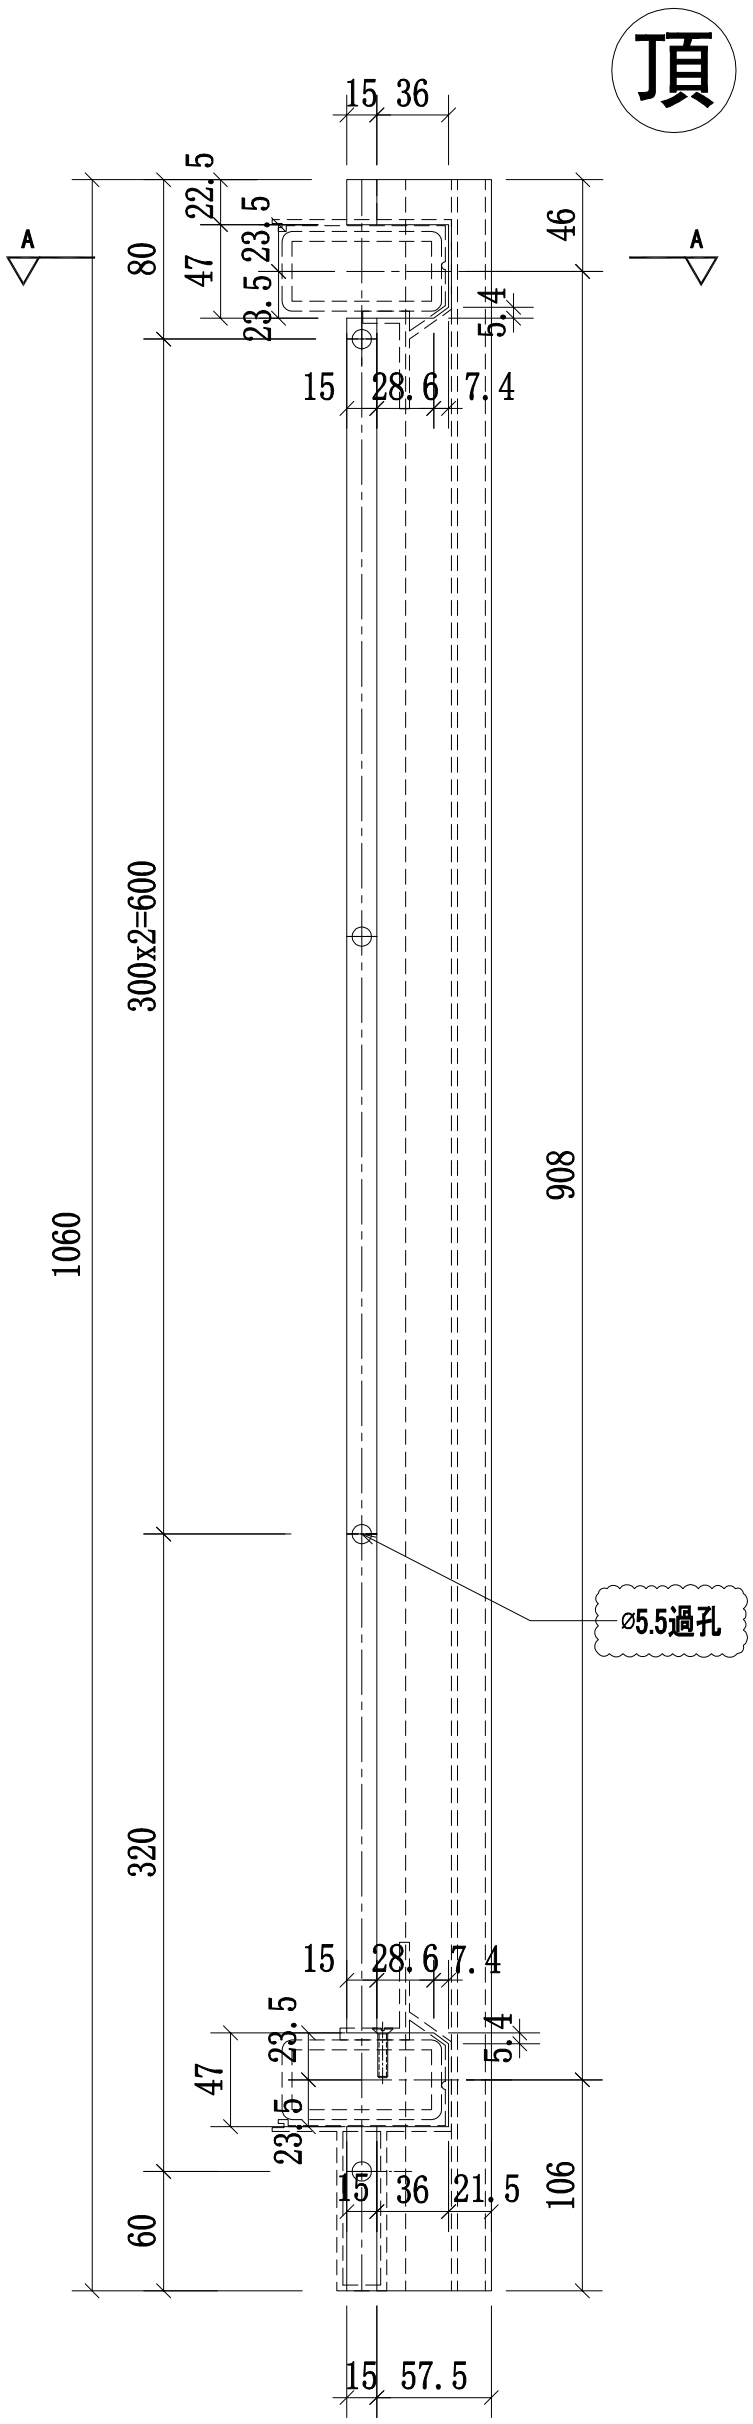

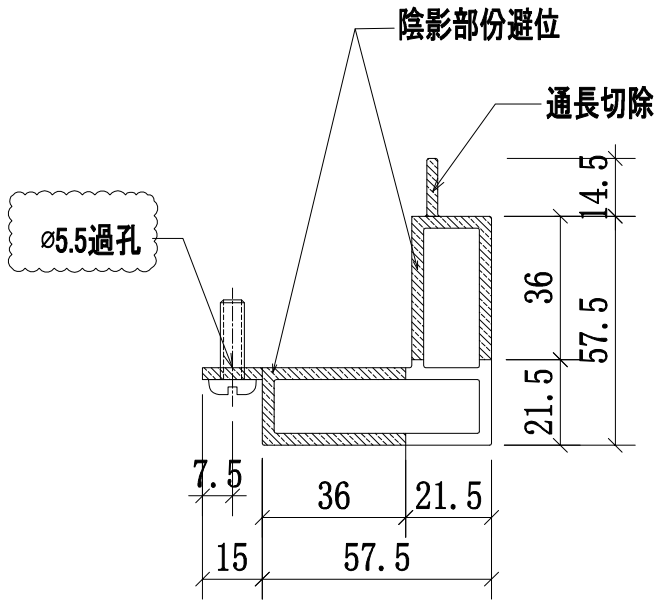

A-A
SCALE:2:1

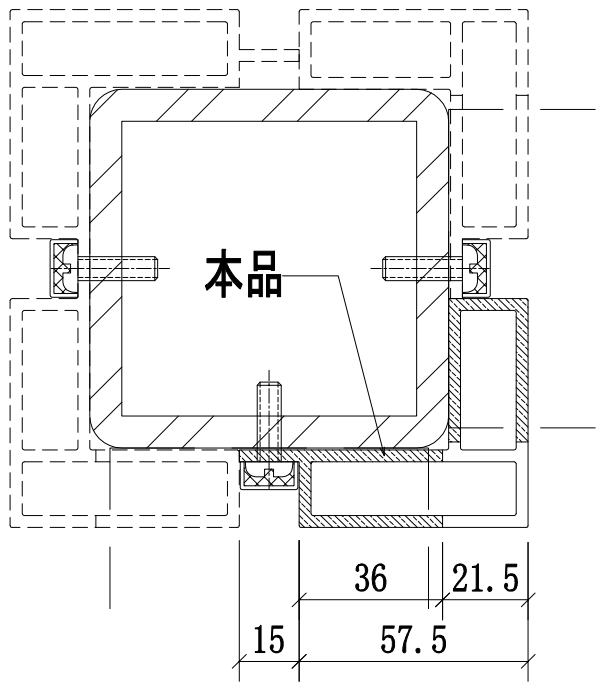


鋼格柵轉角位立柱拼裝圖


名稱	攔河轉角鋁材立柱	制圖	CJM	2021.1.15	修改	A		
材料	X85903(A9)	復核	—	—	日期	2021.03.23		
顏色	UCT806812XL-3	批準			圖號	51B-MS01-LMU04R		

美特鋁質 有限公司
MIDI Aluminium Fabricator Ltd.


工程號	J-852	地盤	亞皆老街／攔河

序號:	物料編號:	數量:	使用位置:	樓層:
1	51B-MS01-LMU05R	16	SD-GB-5001B	T1/(2F~23F)
2	51B-MS01-LMU05R	16	SD-GB-5001B	T2/(2F~23F)
3	51B-MS01-LMU05R	16	SD-GB-5001B	T3/(2F~23F)

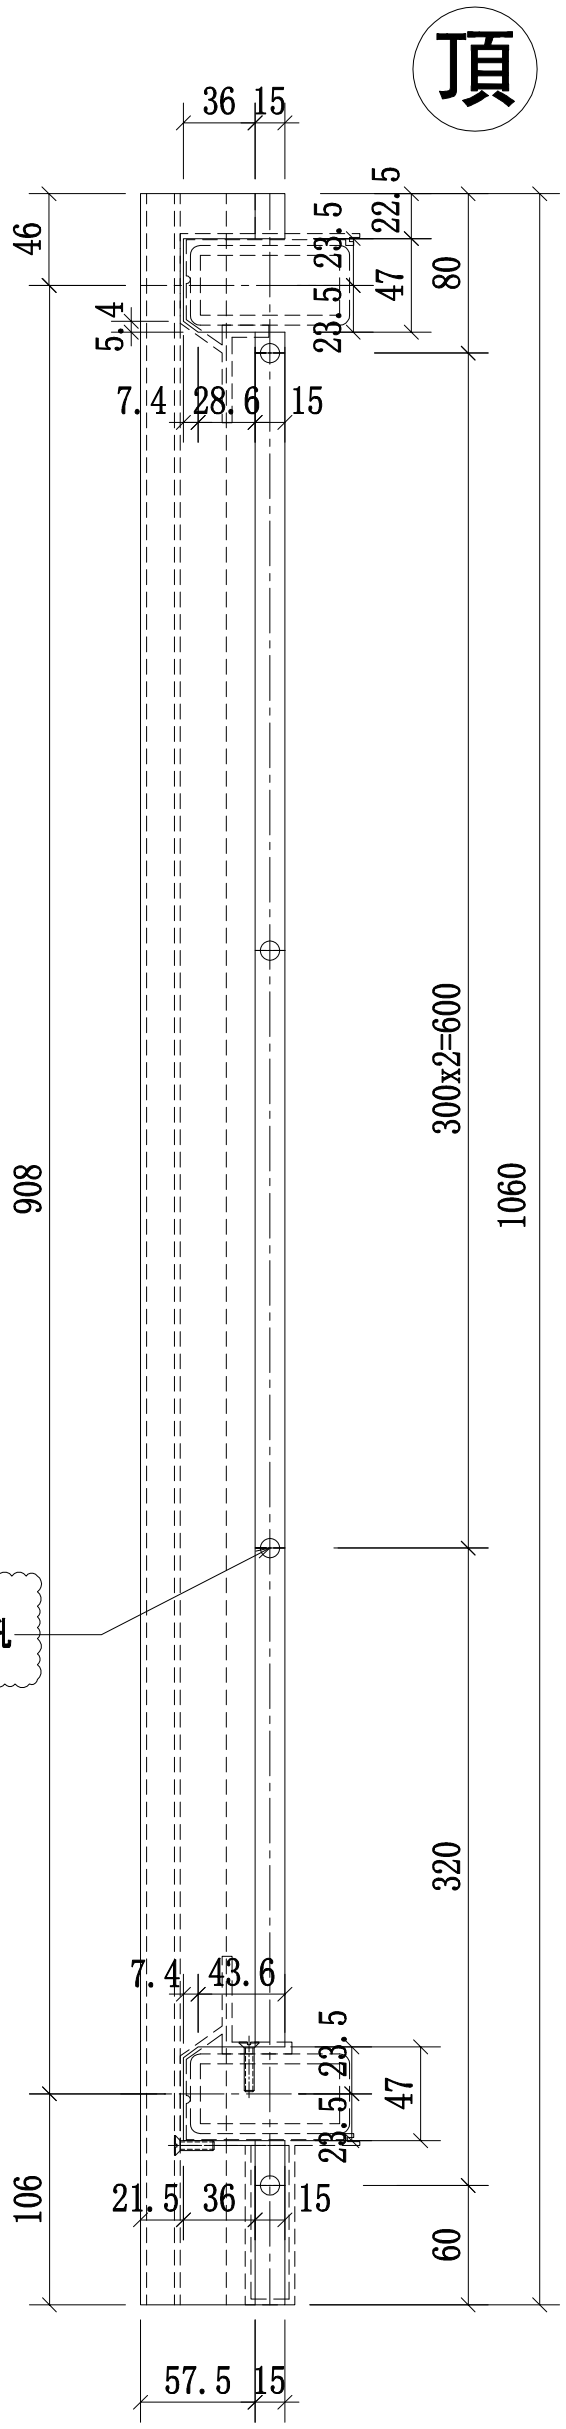

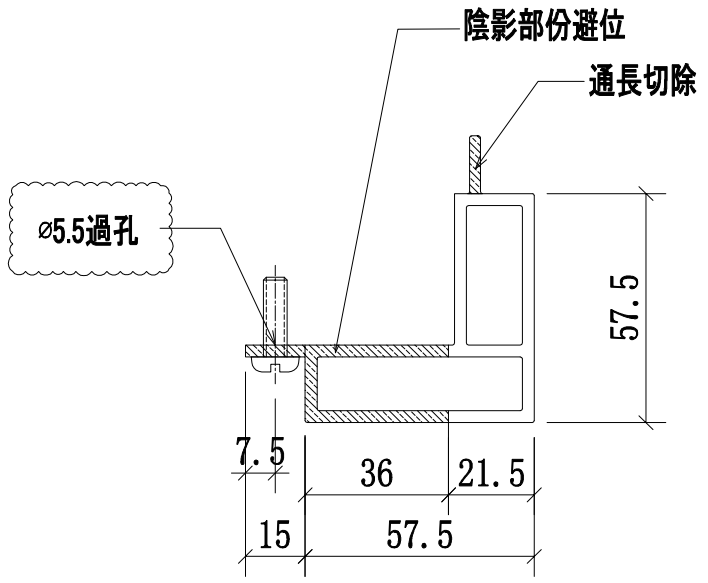

A-A
SCALE:2:1

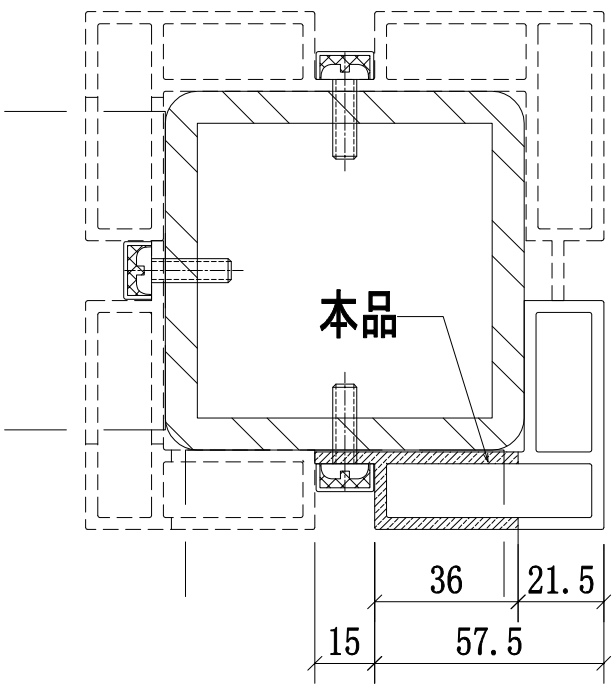


鋼格柵轉角位立柱拼裝圖


名稱	攔河鋼轉角鋁材立柱	制圖	CJM	2021.1.15	修改	A		
材料	X85903(A9)	復核	—	—	日期	2021.03.23		
顏色	UCT806812XL-3	批準			圖號	51B-MS01-LMU05R		

美特鋁質 有限公司
MIDI Aluminium Fabricator Ltd.

工程號	J-852	地盤	亞皆老街／攔河

序號:	物料編號:	數量:	使用位置:	樓層:
1	51-MS01-LTR01-A6(頂)	1	SD-GB-5001	T1/(1F)
2	51-MS01-LTR01-A6(頂)	1	SD-GB-5001	T2/(1F)
3	51A-MS01-LTR01-A6(頂)	1	SD-GB-5001A	T3/(1F)
4	51B-MS01-LTR01-A6(頂)	16	SD-GB-5001B	T1/(2F~23F)
5	51B-MS01-LTR01-A6(頂)	16	SD-GB-5001B	T2/(2F~23F)
6	51B-MS01-LTR01-A6(頂)	16	SD-GB-5001B	T3/(2F~23F)

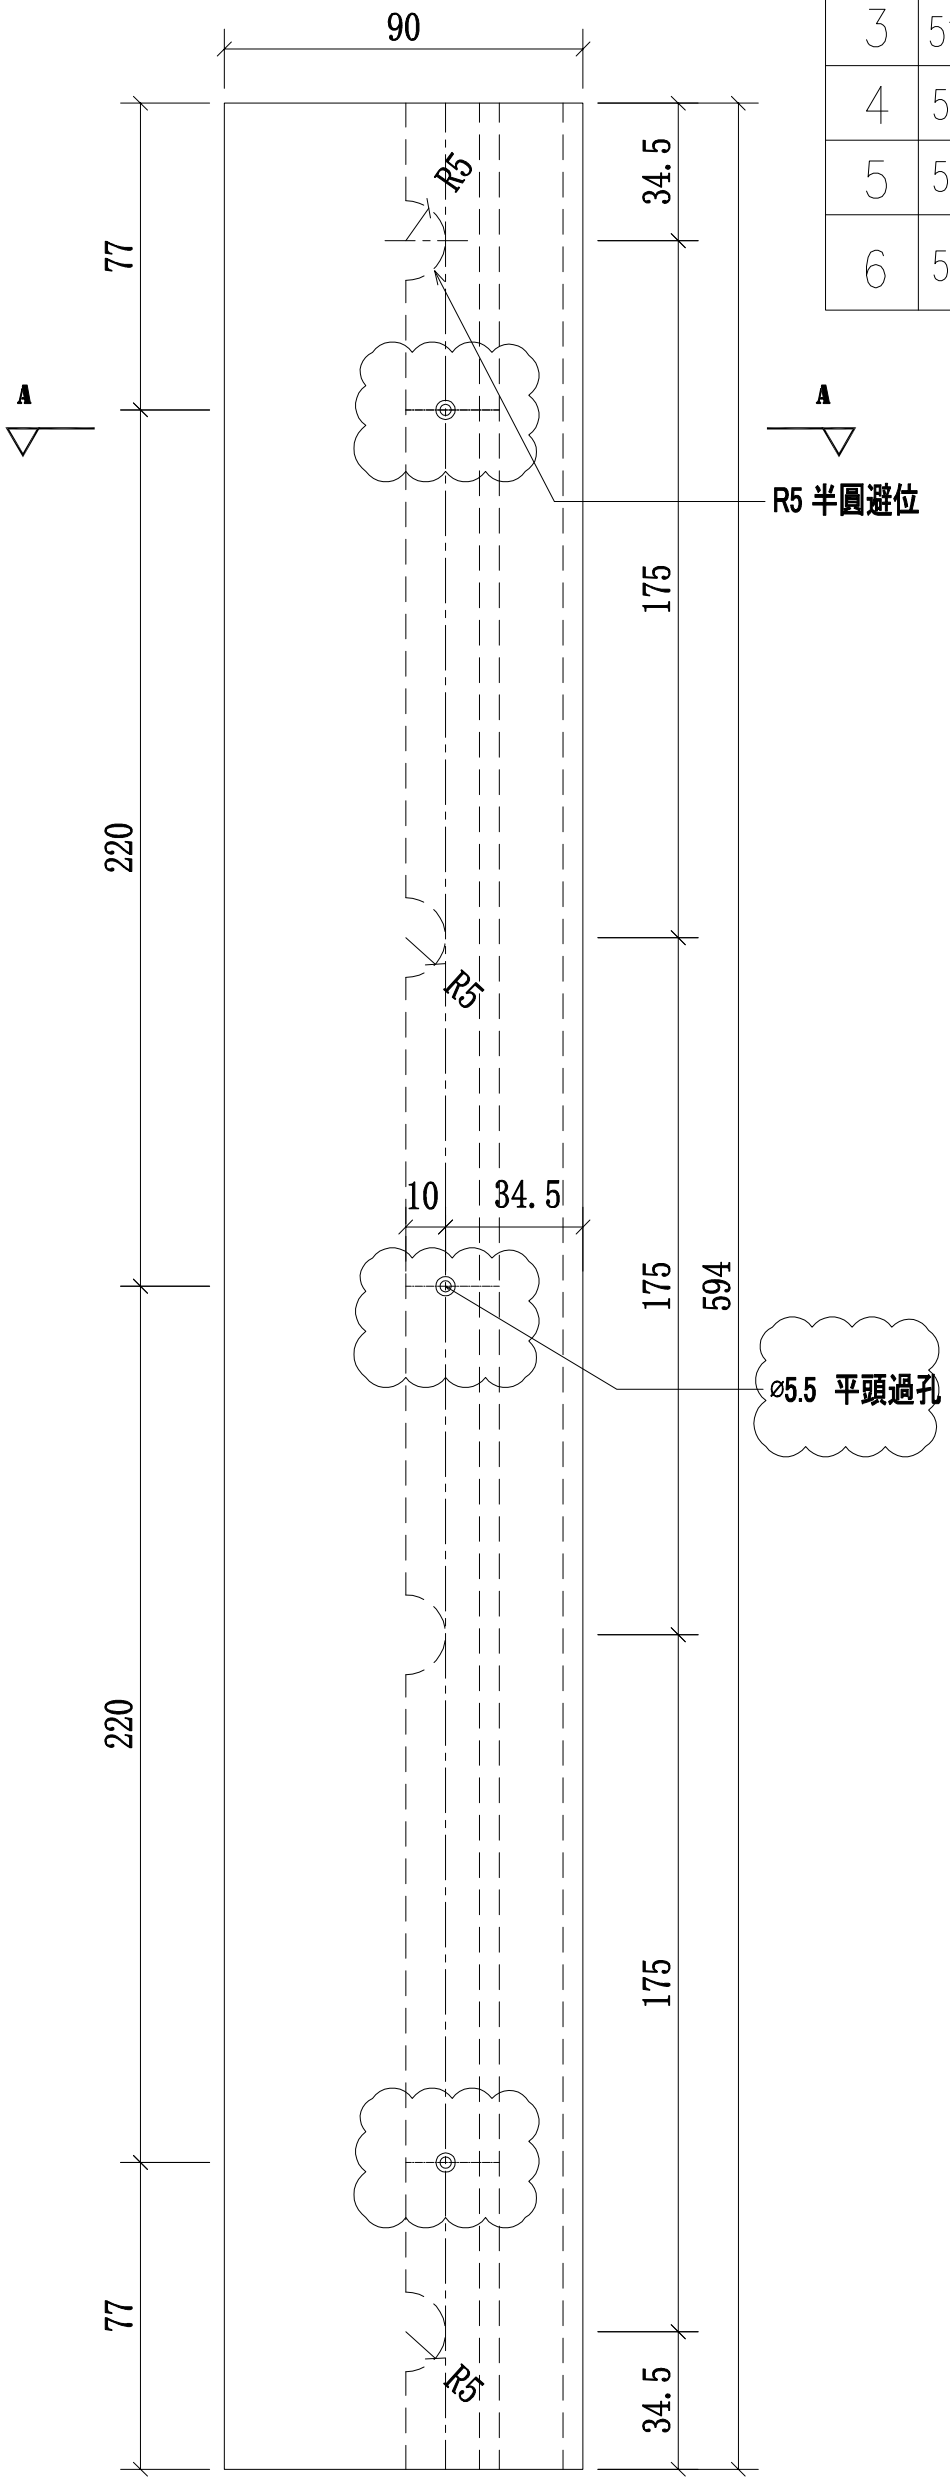

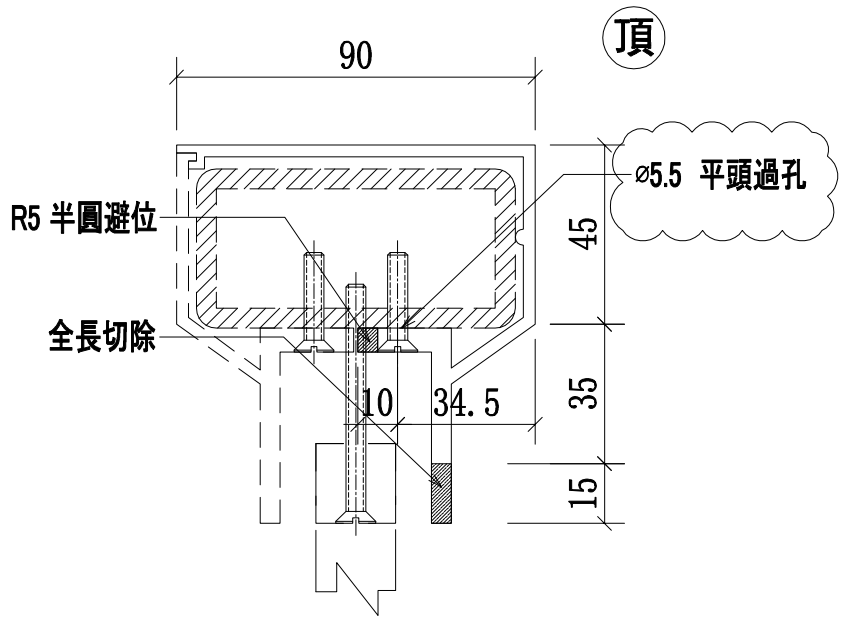


A-A
SCALE:2:1


名稱	攔河鋁橫梁	制圖	CJM	2021.1.15	修改	A		
材料	X85900(A6)	復核	—	—	日期	2021.03.23		
顏色	UCT806812XL-3	批準			圖號	51B-MS01-LTR01-A6(頂)		

美特鋁質 有限公司
MIDI Aluminium Fabricator Ltd.

工程號	J-852	地盤	亞皆老街／攔河

序號:	物料編號:	數量:	使用位置:	樓層:
1	51-MS01-LTR02-A6(頂)	1	SD-GB-5001	T1/(1F)
2	51-MS01-LTR02-A6(頂)	1	SD-GB-5001	T2/(1F)
3	51A-MS01-LTR02-A6(頂)	1	SD-GB-5001A	T3/(1F)
4	51B-MS01-LTR02-A6(頂)	16	SD-GB-5001B	T1/(2F~23F)
5	51B-MS01-LTR02-A6(頂)	16	SD-GB-5001B	T2/(2F~23F)
6	51B-MS01-LTR02-A6(頂)	16	SD-GB-5001B	T3/(2F~23F)

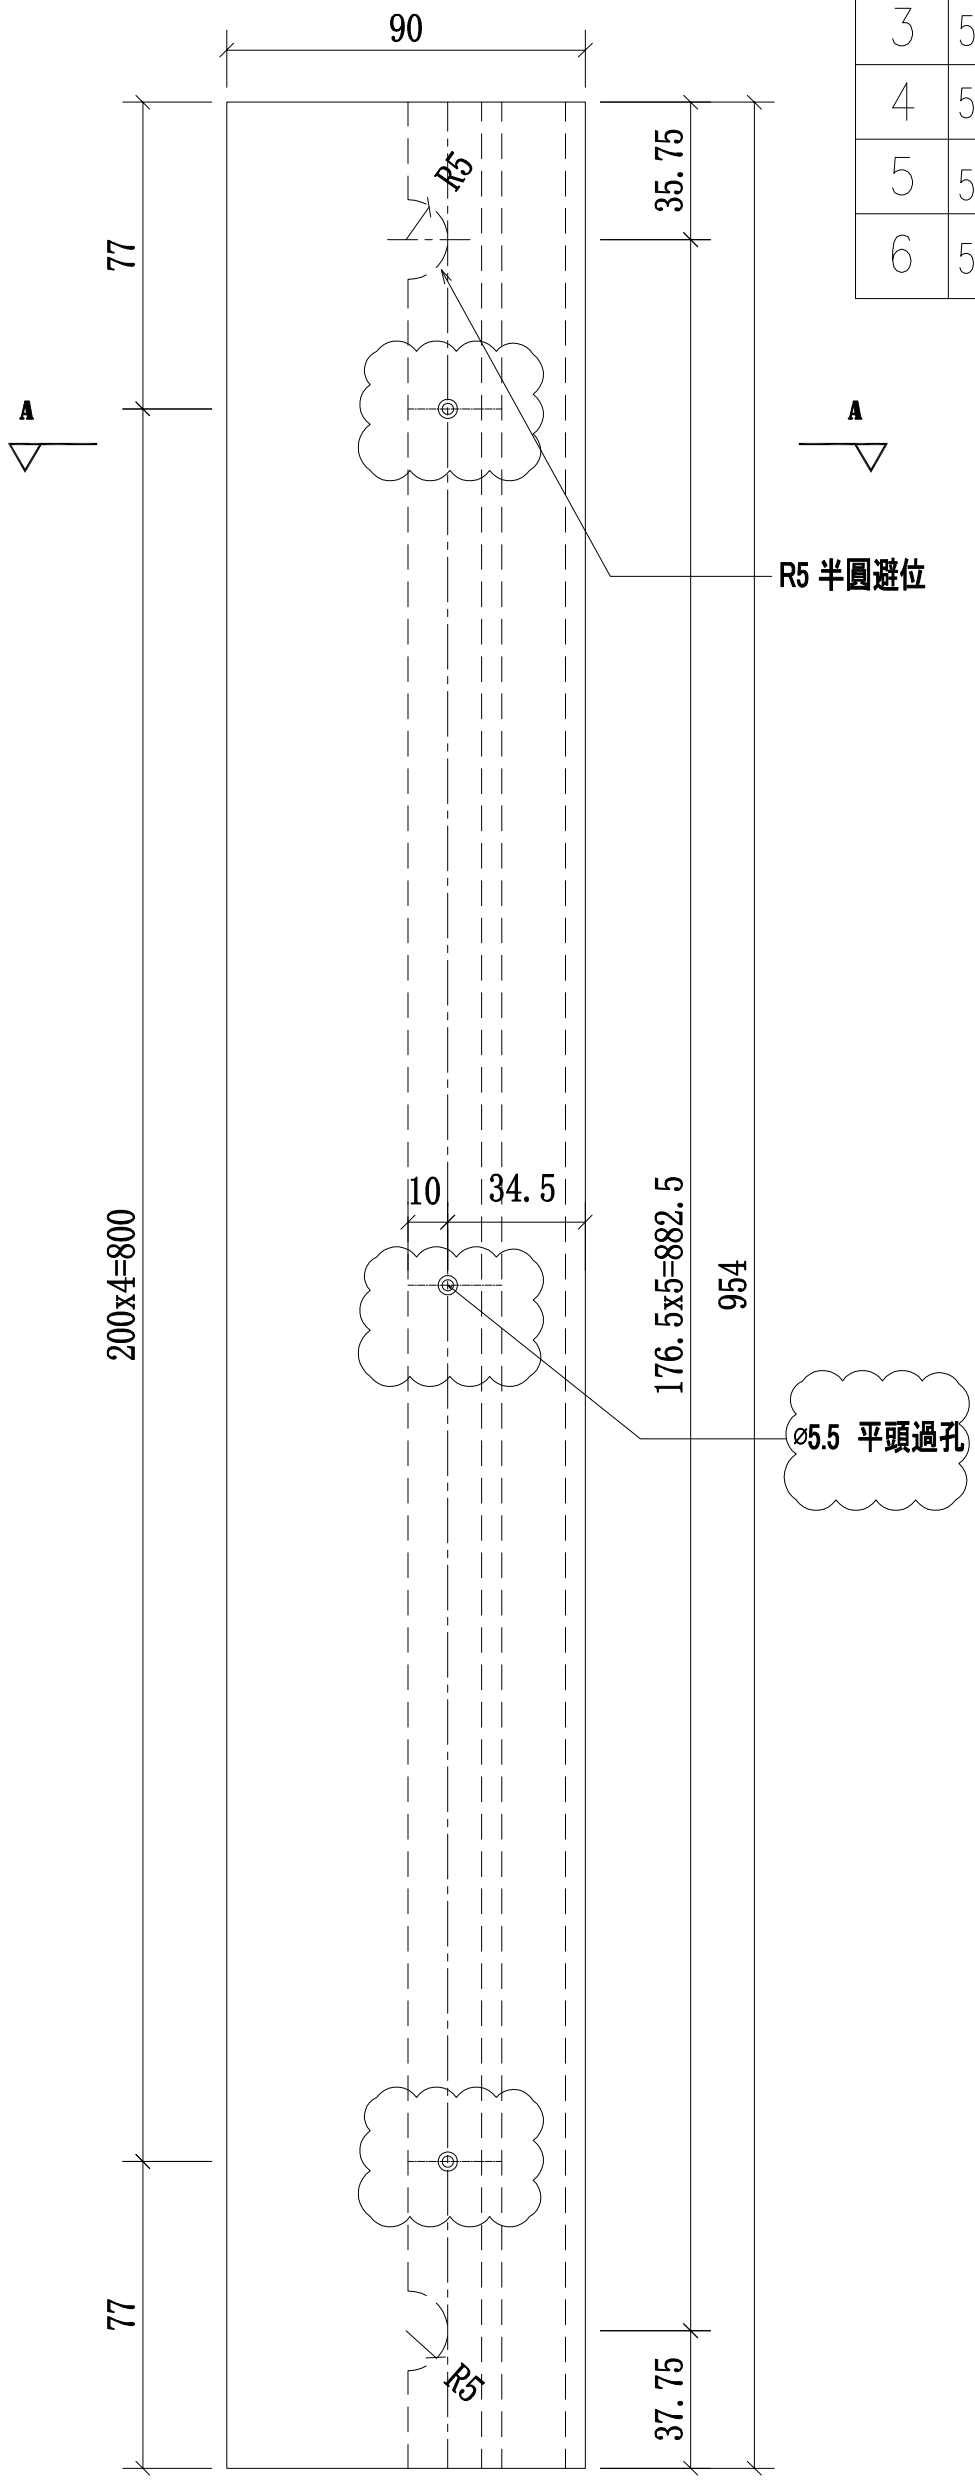

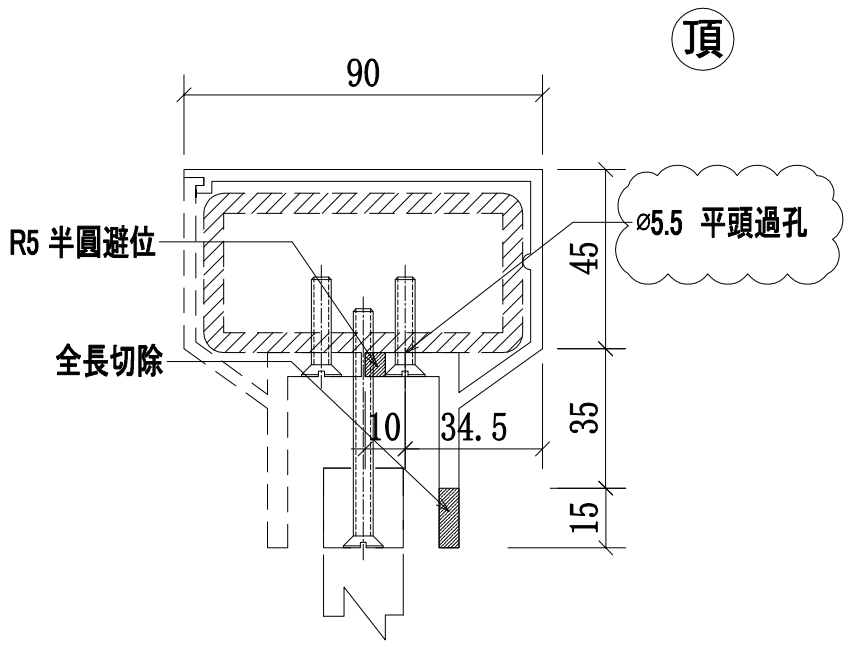


A-A
SCALE:2:1


名稱	攔河鋁橫梁	制圖	CJM	2021.1.15	修改	A		
材料	X85900(A6)	復核	—	—	日期	2021.03.23		
顏色	UCT806812XL-3	批準			圖號	51B-MS01-LTR02-A6(頂)		

美特鋁質 有限公司
MIDI Aluminium Fabricator Ltd.

工程號	J-852	地盤	亞皆老街／攔河

序號:	物料編號:	數量:	使用位置:	樓層:
1	51-MS01-LTR03-A6(頂)	1	SD-GB-5001	T1/(1F)
2	51-MS01-LTR03-A6(頂)	1	SD-GB-5001	T2/(1F)
3	51A-MS01-LTR03-A6(頂)	1	SD-GB-5001A	T3/(1F)
4	51B-MS01-LTR03-A6(頂)	16	SD-GB-5001B	T1/(2F~23F)
5	51B-MS01-LTR03-A6(頂)	16	SD-GB-5001B	T2/(2F~23F)
6	51B-MS01-LTR03-A6(頂)	16	SD-GB-5001B	T3/(2F~23F)

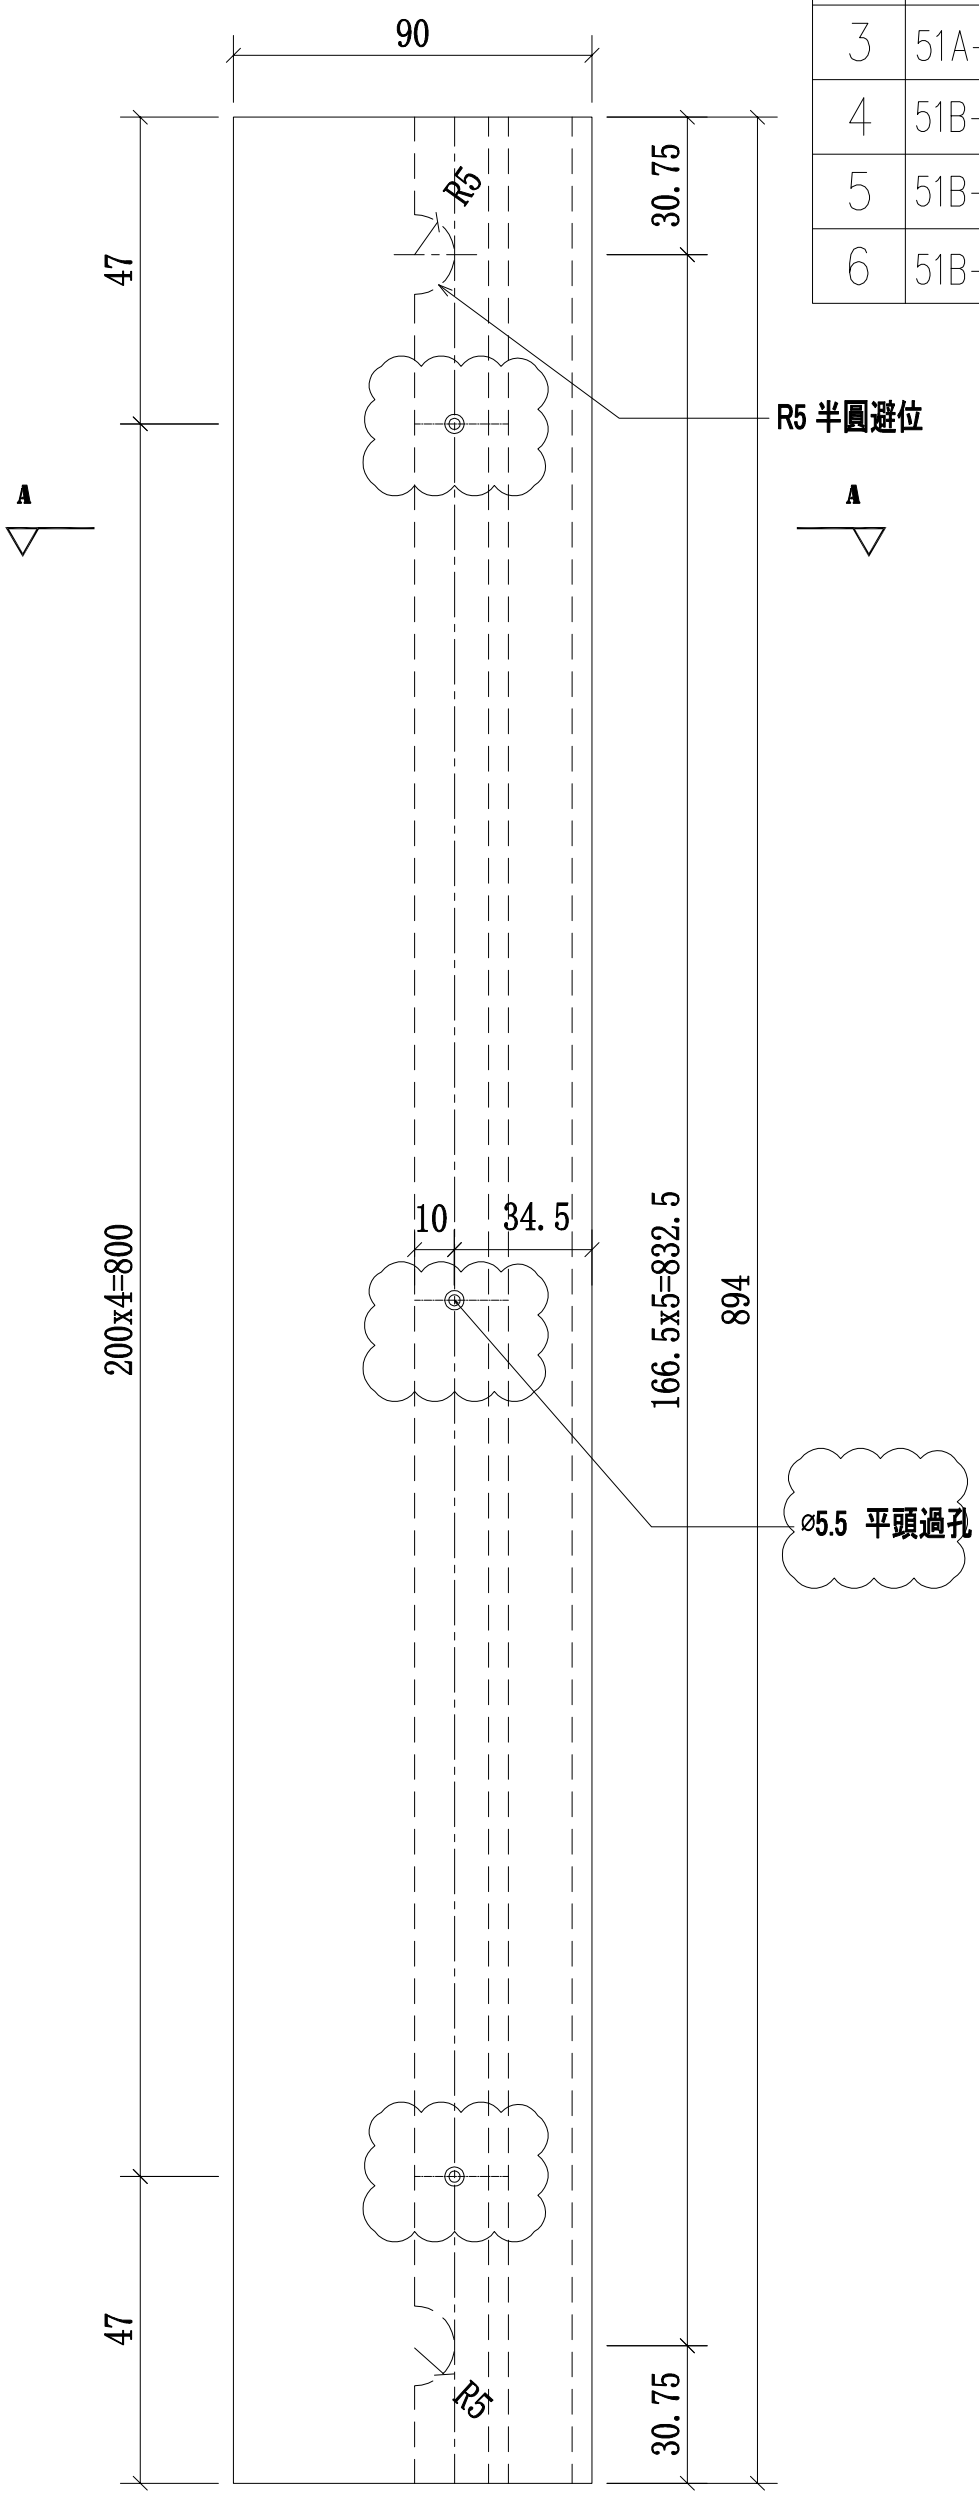

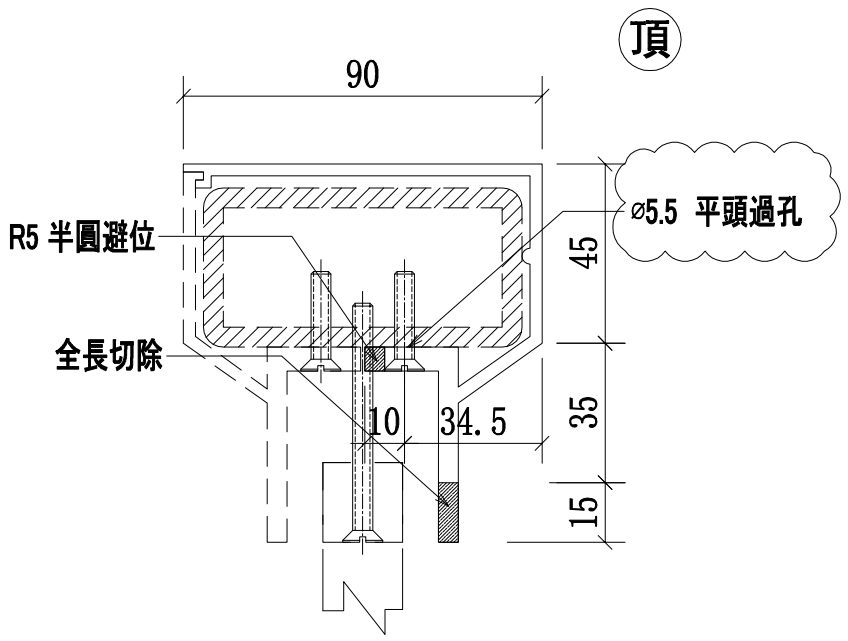


A-A
SCALE:2:1


名稱	攔河鋁橫梁	制圖	CJM	2021.1.15	修改	A		
材料	X85900(A6)	復核	—	—	日期	2021.03.23		
顏色	UCT806812XL-3	批準			圖號	51B-MS01-LTR03-A6(頂)		

美特鋁質 有限公司
MIDI Aluminium Fabricator Ltd.

工程號	J-852	地盤	亞皆老街／攔河

序號:	物料編號:	數量:	使用位置:	樓層:
1	51-MS01-LTR04-A8(底)	1	SD-GB-5001	T1/(1F)
2	51-MS01-LTR04-A8(底)	1	SD-GB-5001	T2/(1F)
3	51A-MS01-LTR04-A8(底)	1	SD-GB-5001A	T3/(1F)
4	51B-MS01-LTR04-A8(底)	16	SD-GB-5001B	T1/(2F~23F)
5	51B-MS01-LTR04-A8(底)	16	SD-GB-5001B	T2/(2F~23F)
6	51B-MS01-LTR04-A8(底)	16	SD-GB-5001B	T3/(2F~23F)

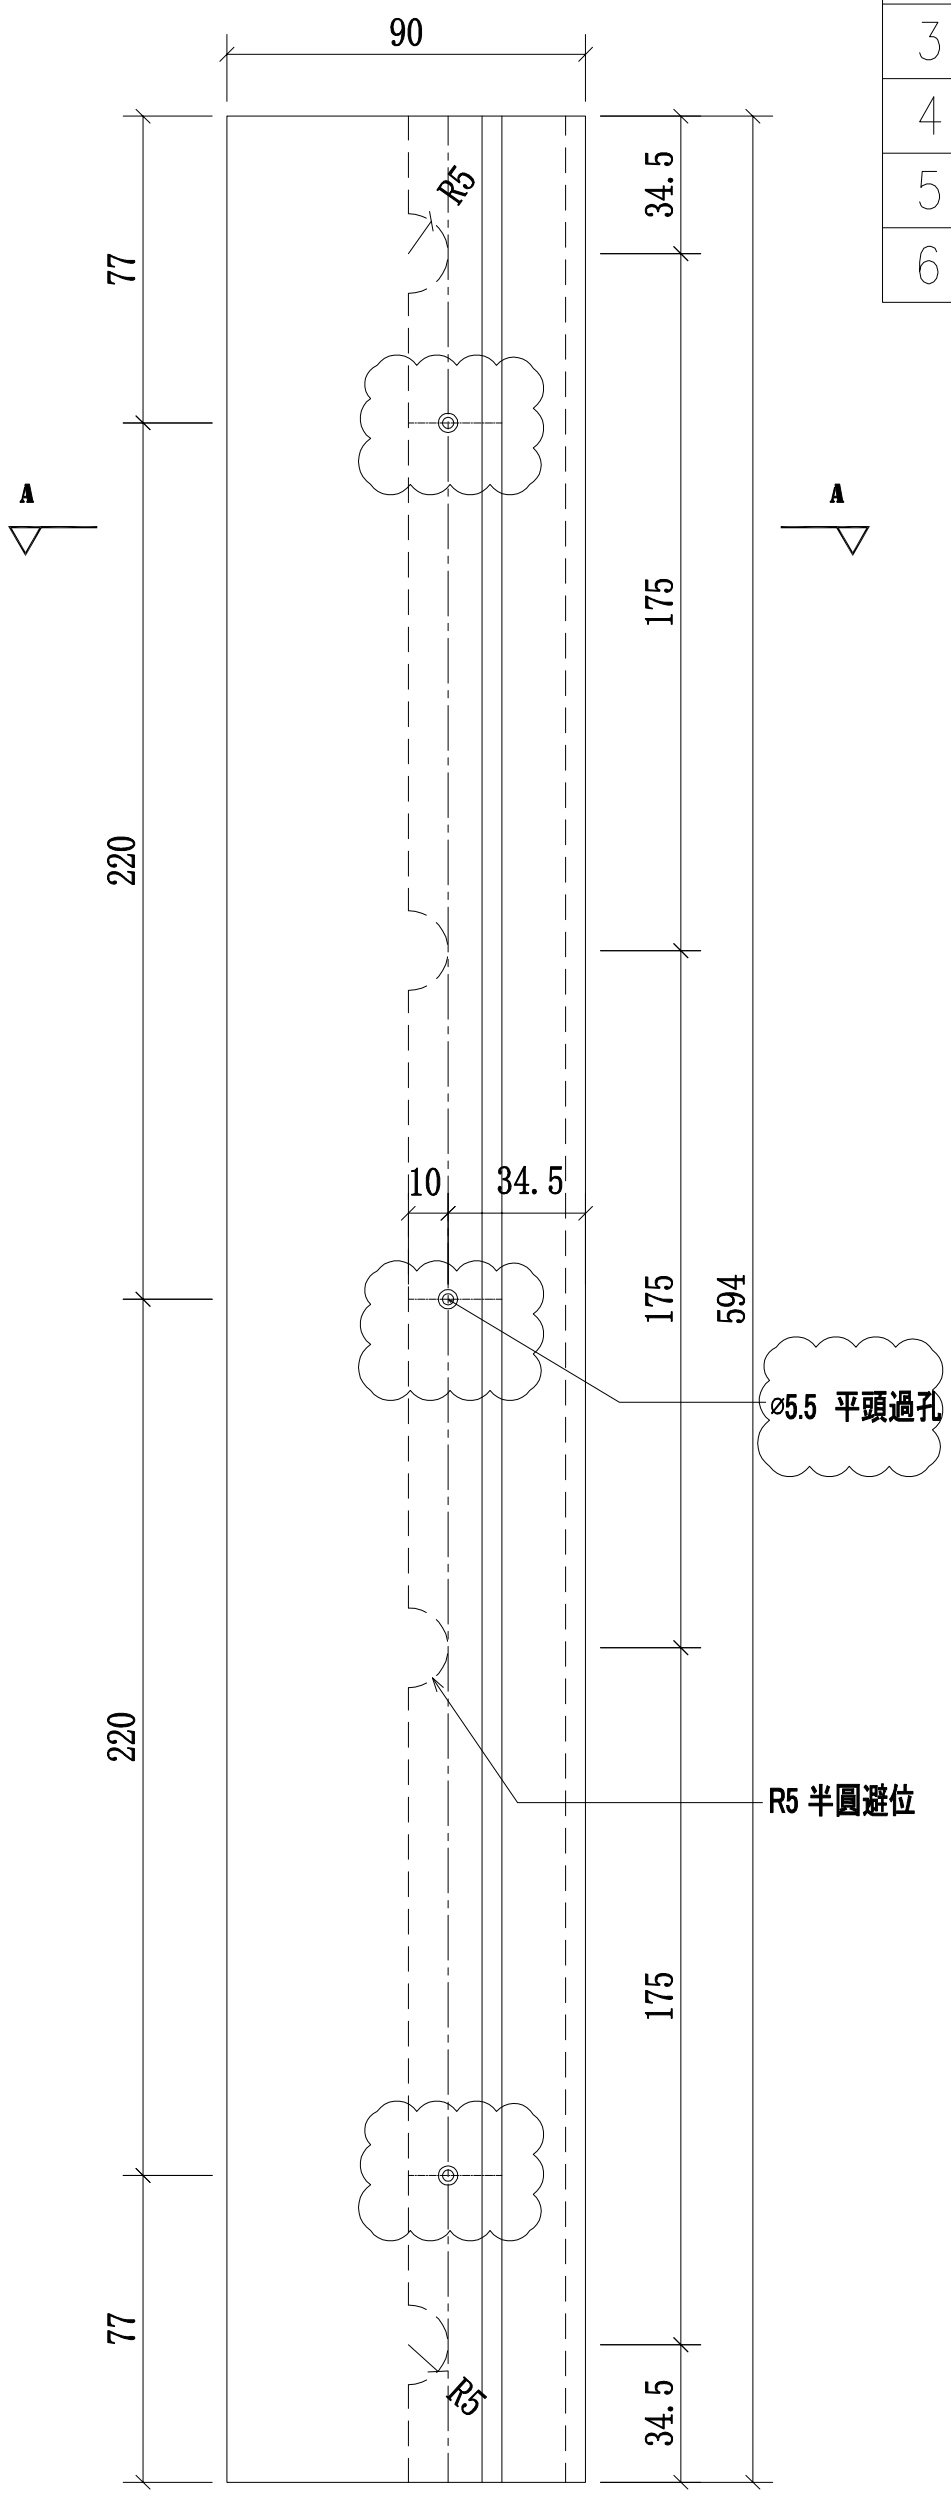

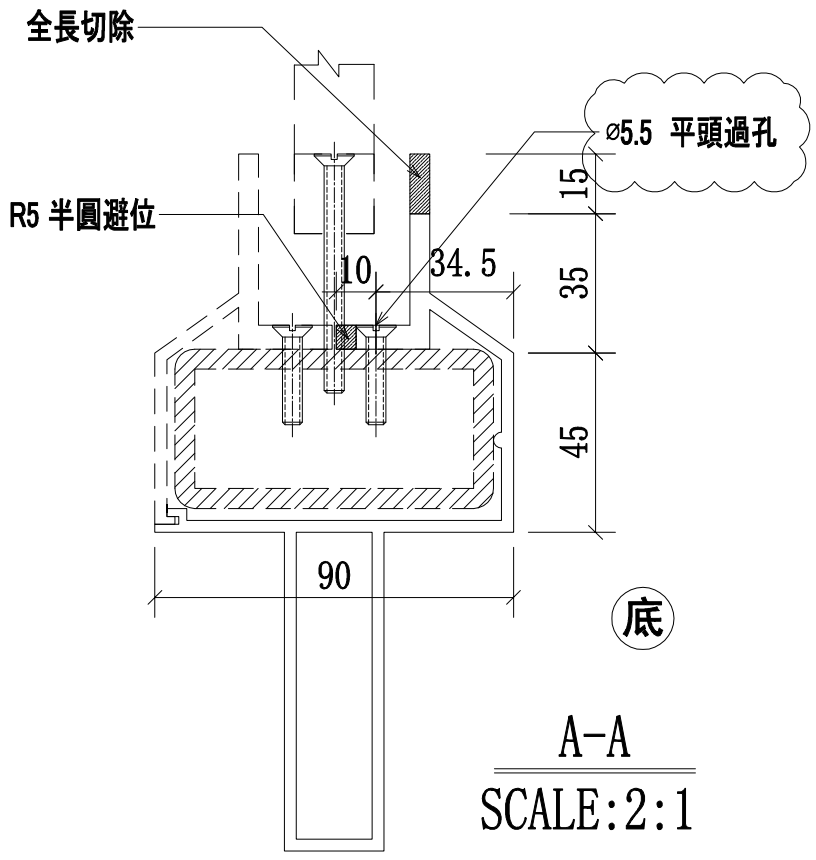


A-A
SCALE:2:1


名稱	攔河鋁橫梁	制圖	CJM	2021.1.15	修改	A		
材料	X85902(A8)	復核	—	—	日期	2021.03.23		
顏色	UCT806812XL-3	批準			圖號	51B-MS01-LTR04-A8(底)		

美特鋁質 有限公司
MIDI Aluminium Fabricator Ltd.

工程號	J-852	地盤	亞皆老街／攔河

序號:	物料編號:	數量:	使用位置:	樓層:
1	51-MS01-LTR05-A8(底)	1	SD-GB-5001	T1/(1F)
2	51-MS01-LTR05-A8(底)	1	SD-GB-5001	T2/(1F)
3	51A-MS01-LTR05-A8(底)	1	SD-GB-5001A	T3/(1F)
4	51B-MS01-LTR05-A8(底)	16	SD-GB-5001B	T1/(2F~23F)
5	51B-MS01-LTR05-A8(底)	16	SD-GB-5001B	T2/(2F~23F)
6	51B-MS01-LTR05-A8(底)	16	SD-GB-5001B	T3/(2F~23F)

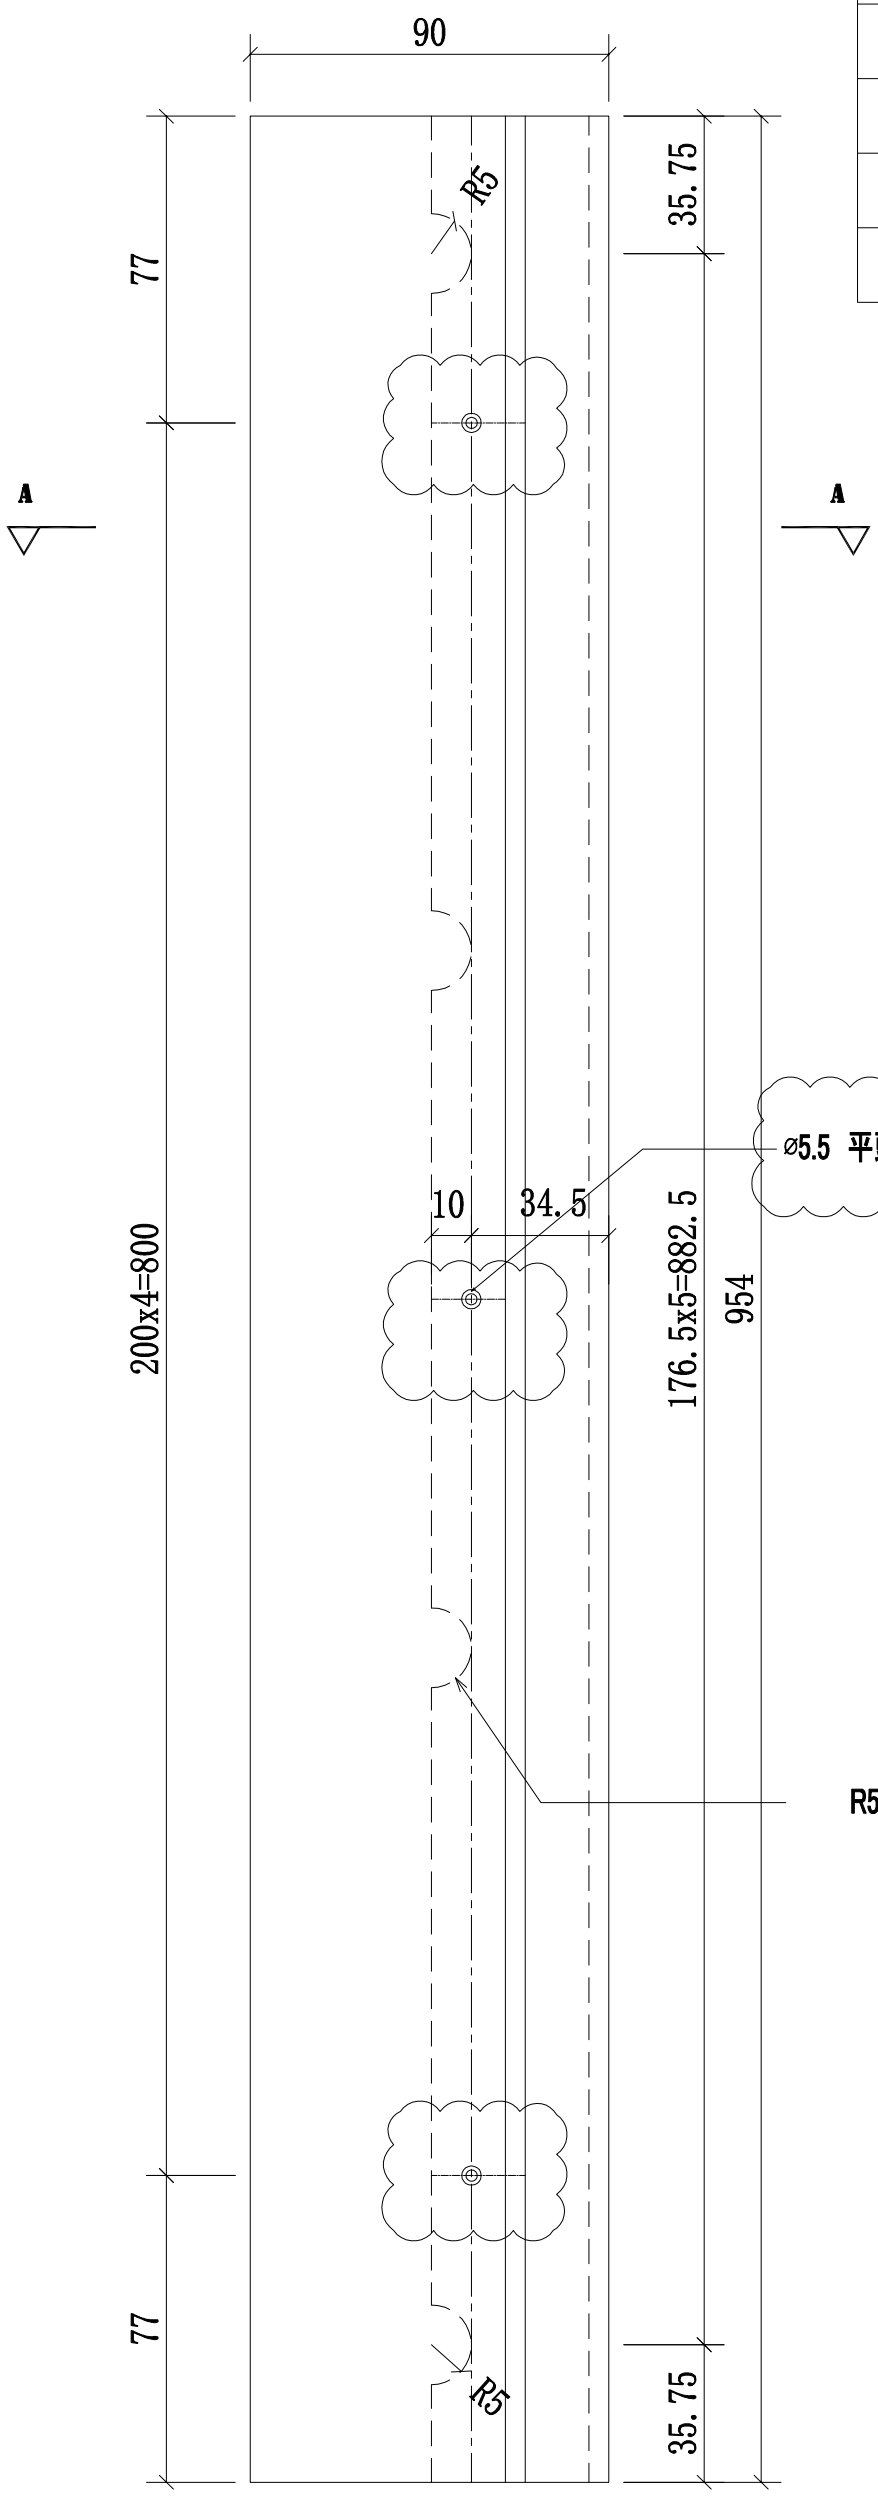

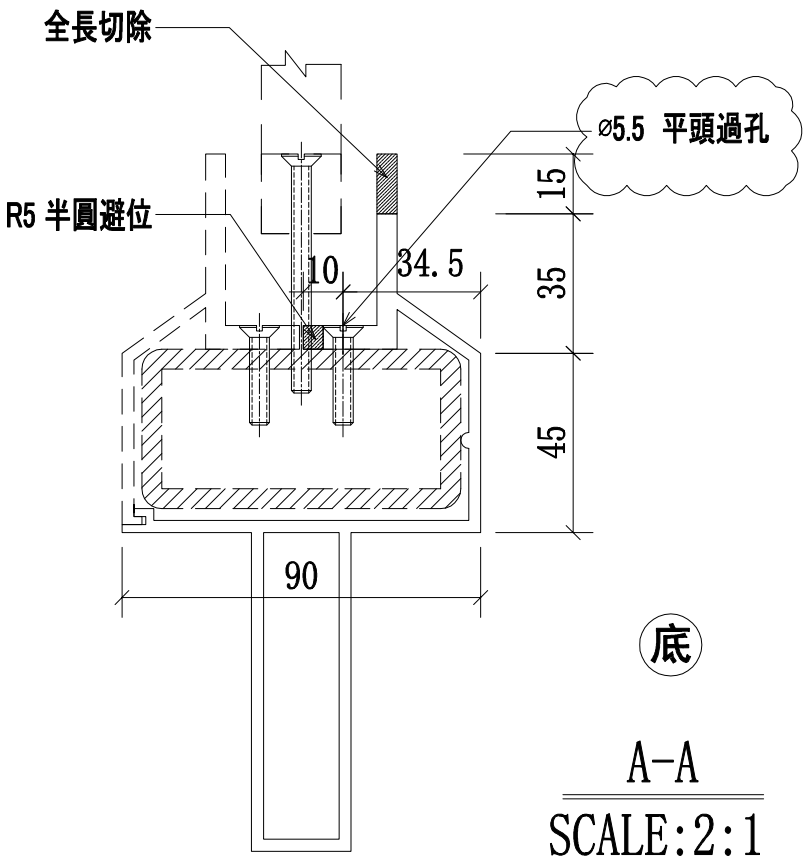


A-A
SCALE:2:1


名稱	攔河鋁橫梁	制圖	CJM	2021.1.15	修改	A		
材料	X85902(A2)	復核	—	—	日期	2021.03.23		
顏色	UCT806812XL-3	批準			圖號	51B-MS01-LTR05-A8(底)		

美特鋁質 有限公司
MIDI Aluminium Fabricator Ltd.

工程號	J-852	地盤	亞皆老街／攔河

序號:	物料編號:	數量:	使用位置:	樓層:
1	51-MS01-LTR06-A8(底)	1	SD-GB-5001	T1/(1F)
2	51-MS01-LTR06-A8(底)	1	SD-GB-5001	T2/(1F)
3	51A-MS01-LTR06-A8(底)	1	SD-GB-5001A	T3/(1F)
4	51B-MS01-LTR06-A8(底)	16	SD-GB-5001B	T1/(2F~23F)
5	51B-MS01-LTR06-A8(底)	16	SD-GB-5001B	T2/(2F~23F)
6	51B-MS01-LTR06-A8(底)	16	SD-GB-5001B	T3/(2F~23F)

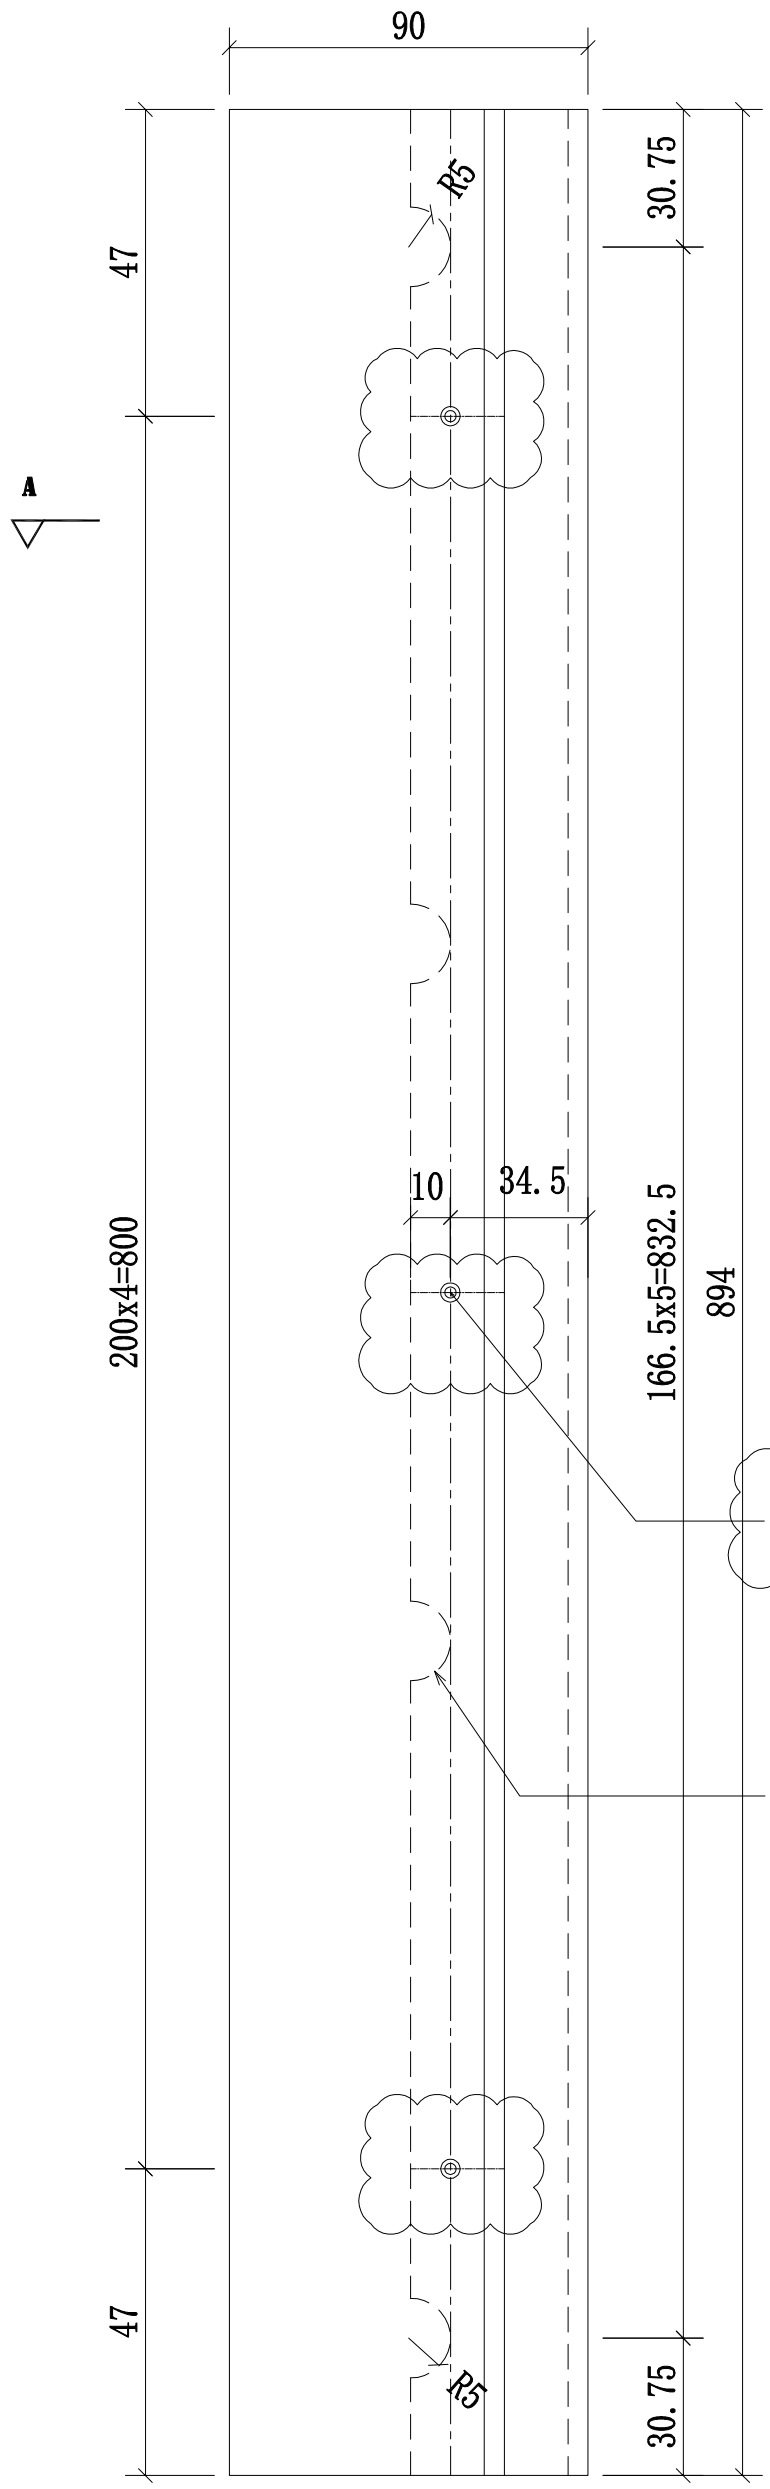

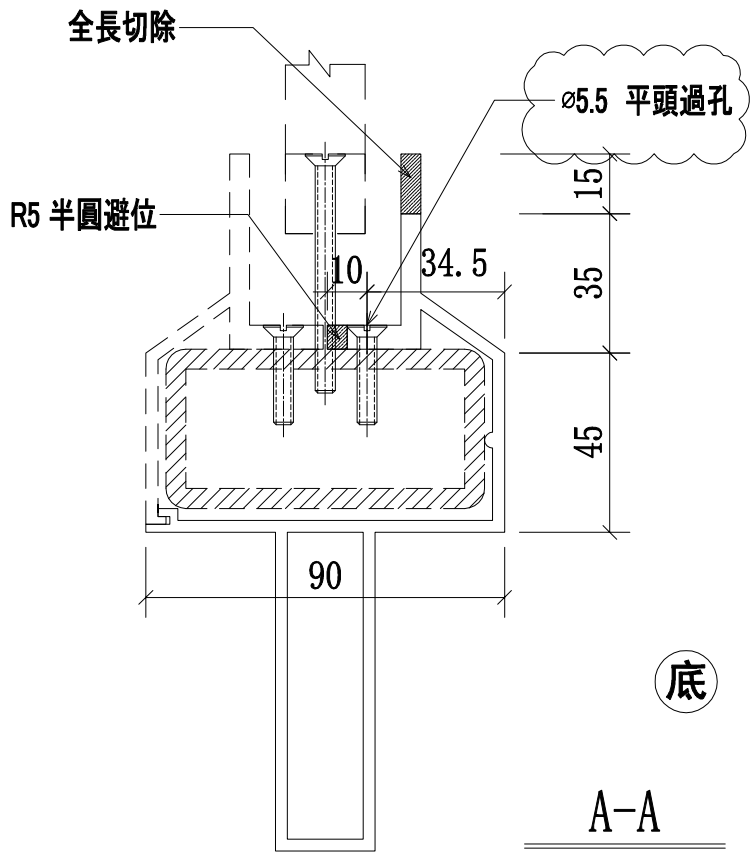

底


A-A
SCALE:2:1


名稱	攔河鋁橫梁	制圖	CJM	2021.1.15	修改	A		
材料	X85902(A8)	復核	—	—	日期	2021.03.23		
顏色	UCT806812XL-3	批準			圖號	51B-MS01-LTR06-A8(底)		

美特鋁質 有限公司
MIDI Aluminium Fabricator Ltd.

工程號	J-852	地盤	亞皆老街／攔河

序號:	物料編號:	數量:	使用位置:	樓層:
1	51-MS01-LTR01-A7(頂)	1	SD-GB-5001	T1/(1F)
2	51-MS01-LTR01-A7(頂)	1	SD-GB-5001	T2/(1F)
3	51A-MS01-LTR01-A7(頂)	1	SD-GB-5001A	T3/(1F)
4	51B-MS01-LTR01-A7(頂)	16	SD-GB-5001B	T1/(2F~23F)
5	51B-MS01-LTR01-A7(頂)	16	SD-GB-5001B	T2/(2F~23F)
6	51B-MS01-LTR01-A7(頂)	16	SD-GB-5001B	T3/(2F~23F)

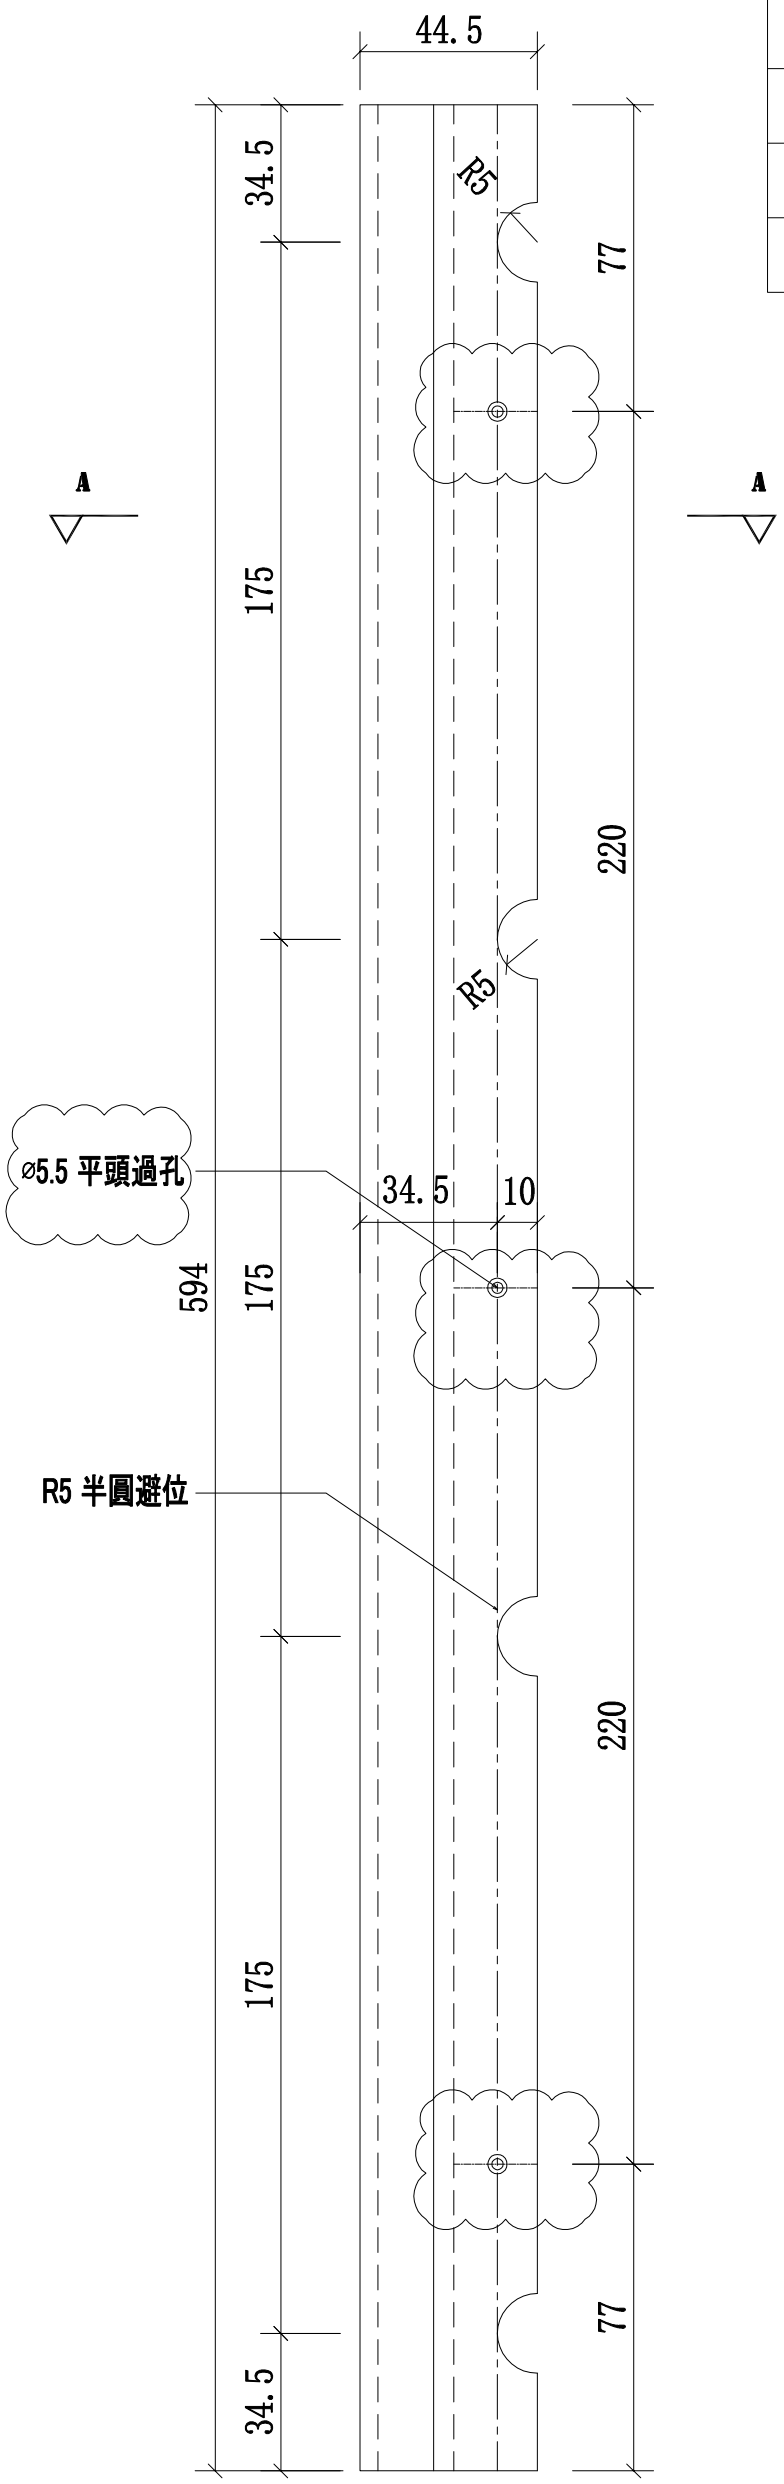

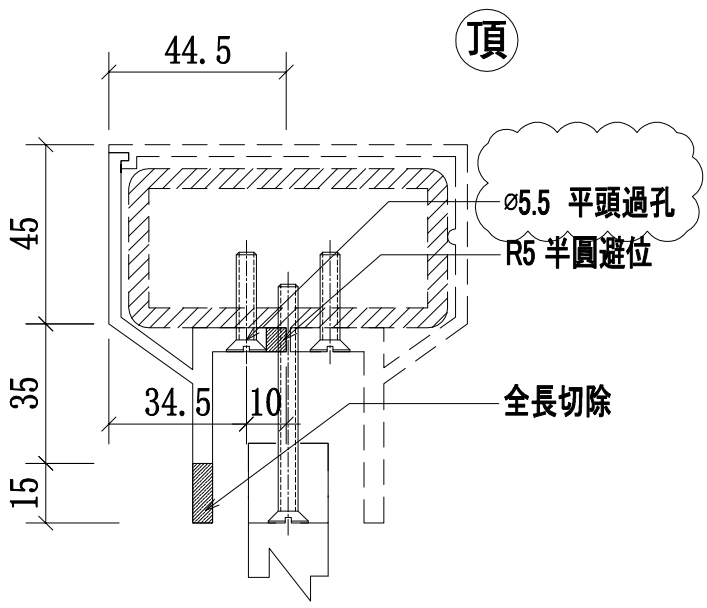


A-A
SCALE:2:1


名稱	攔河鋁橫梁	制圖	CJM	2021.1.15	修改	A		
材料	X85901(A7)	復核	—	—	日期	2021.03.23		
顏色	UCT806812XL-3	批準			圖號	51B-MS01-LTR01-A7(頂)		

美特鋁質 有限公司
MIDI Aluminium Fabricator Ltd.

工程號	J-852	地盤	亞皆老街／攔河

序號:	物料編號:	數量:	使用位置:	樓層:
1	51-MS01-LTR02-A7(頂)	1	SD-GB-5001	T1/(1F)
2	51-MS01-LTR02-A7(頂)	1	SD-GB-5001	T2/(1F)
3	51A-MS01-LTR02-A7(頂)	1	SD-GB-5001A	T3/(1F)
4	51B-MS01-LTR02-A7(頂)	16	SD-GB-5001B	T1/(2F~23F)
5	51B-MS01-LTR02-A7(頂)	16	SD-GB-5001B	T2/(2F~23F)
6	51B-MS01-LTR02-A7(頂)	16	SD-GB-5001B	T3/(2F~23F)

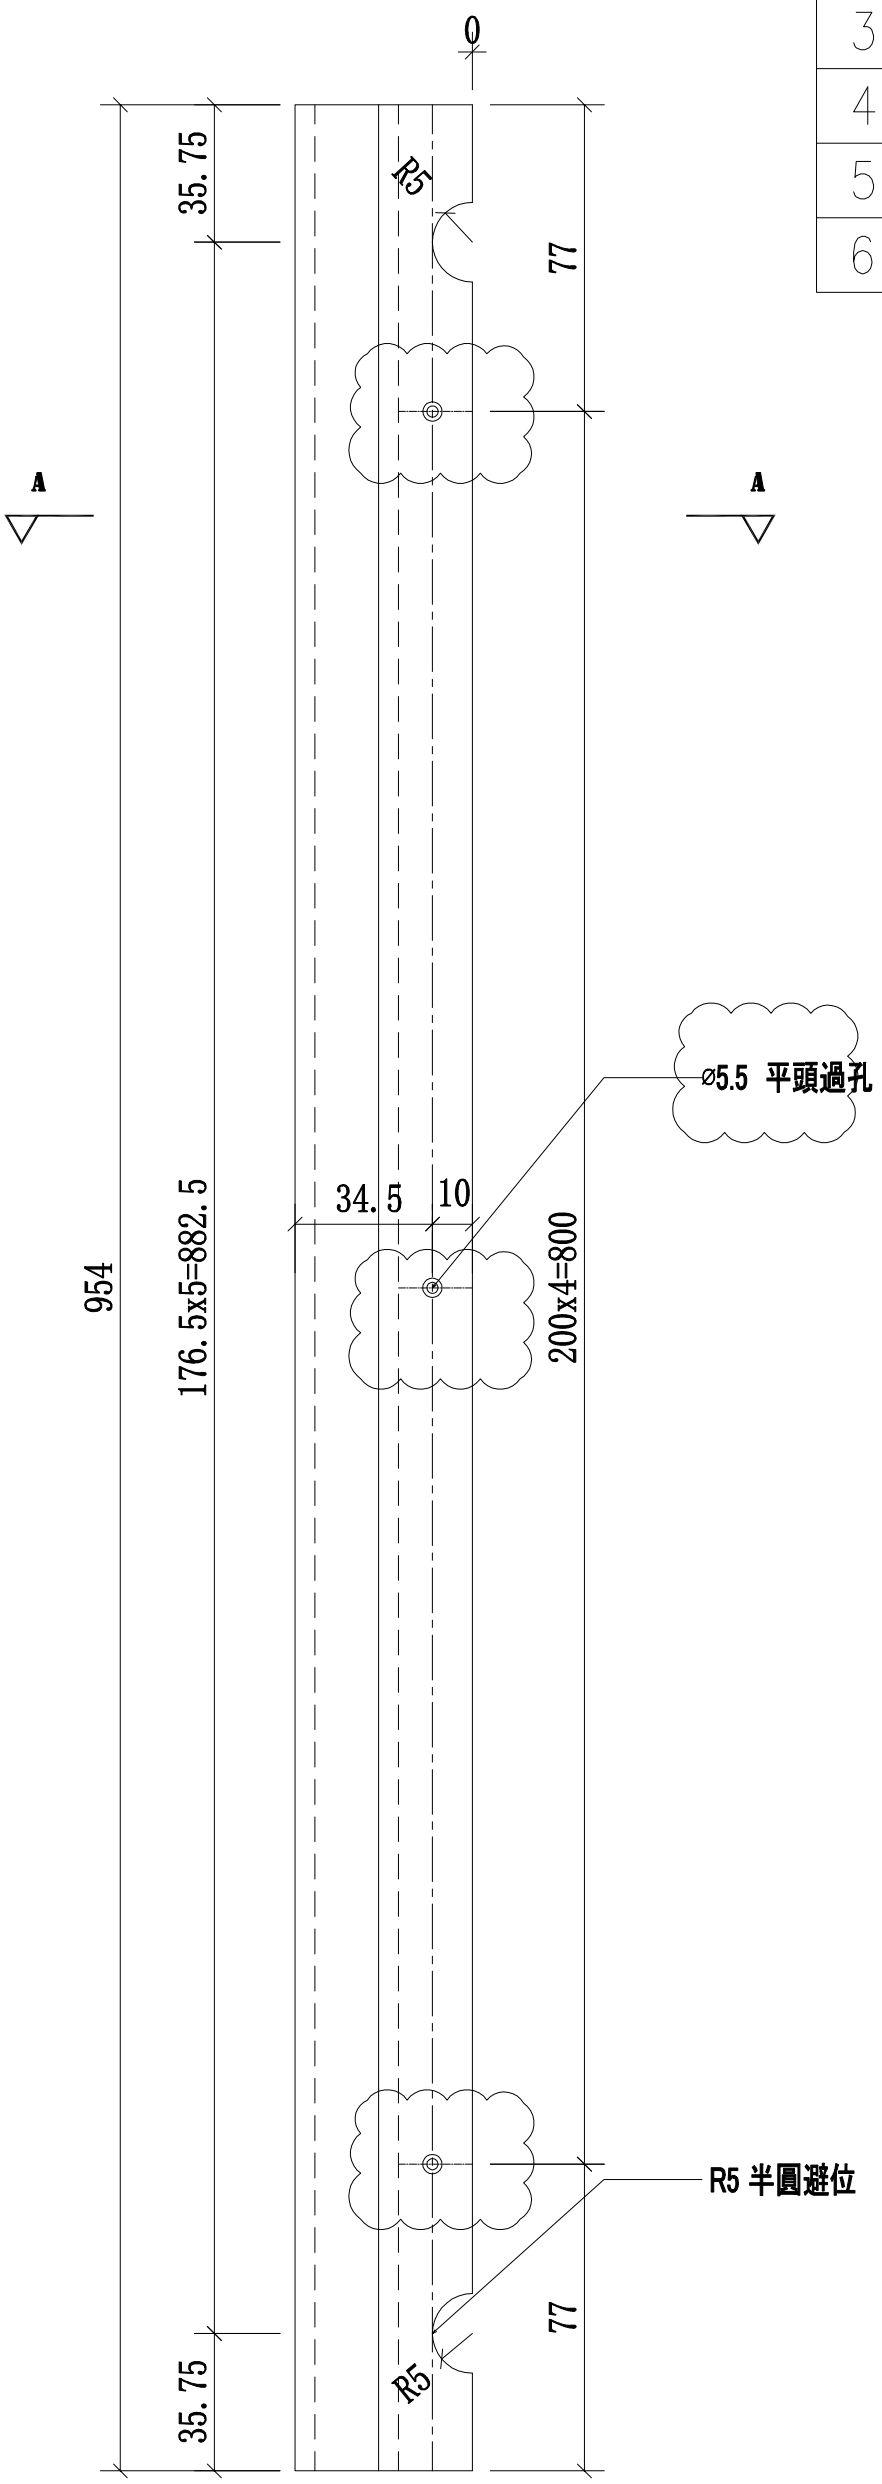

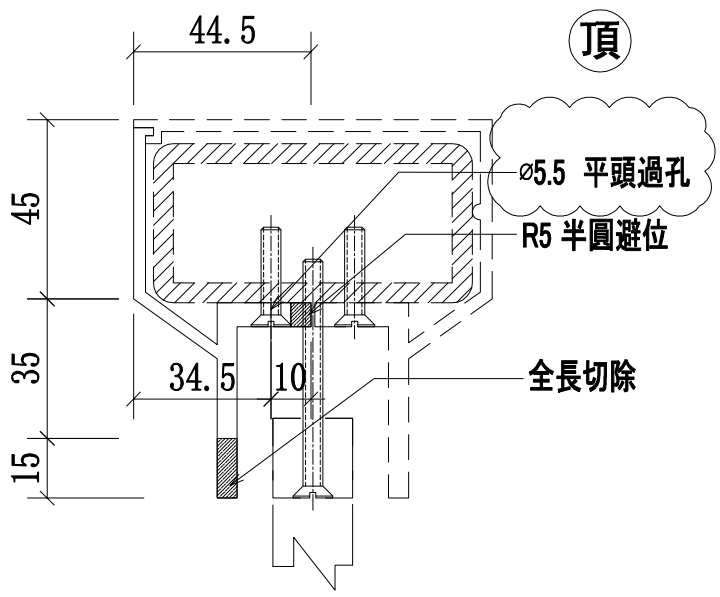


A-A
SCALE:2:1


名稱	攔河鋁橫梁	制圖	CJM	2021.1.15	修改	A		
材料	X85901(A7)	復核	—	—	日期	2021.03.23		
顏色	UCT806812XL-3	批準			圖號	51B-MS01-LTR02-A7(頂)		

美特鋁質 有限公司
MIDI Aluminium Fabricator Ltd.

工程號	J-852	地盤	亞皆老街／攔河

序號:	物料編號:	數量:	使用位置:	樓層:
1	51-MS01-LTR03-A7(頂)	1	SD-GB-5001	T1/(1F)
2	51-MS01-LTR03-A7(頂)	1	SD-GB-5001	T2/(1F)
3	51A-MS01-LTR03-A7(頂)	1	SD-GB-5001A	T3/(1F)
4	51B-MS01-LTR03-A7(頂)	16	SD-GB-5001B	T1/(2F~23F)
5	51B-MS01-LTR03-A7(頂)	16	SD-GB-5001B	T2/(2F~23F)
6	51B-MS01-LTR03-A7(頂)	16	SD-GB-5001B	T3/(2F~23F)

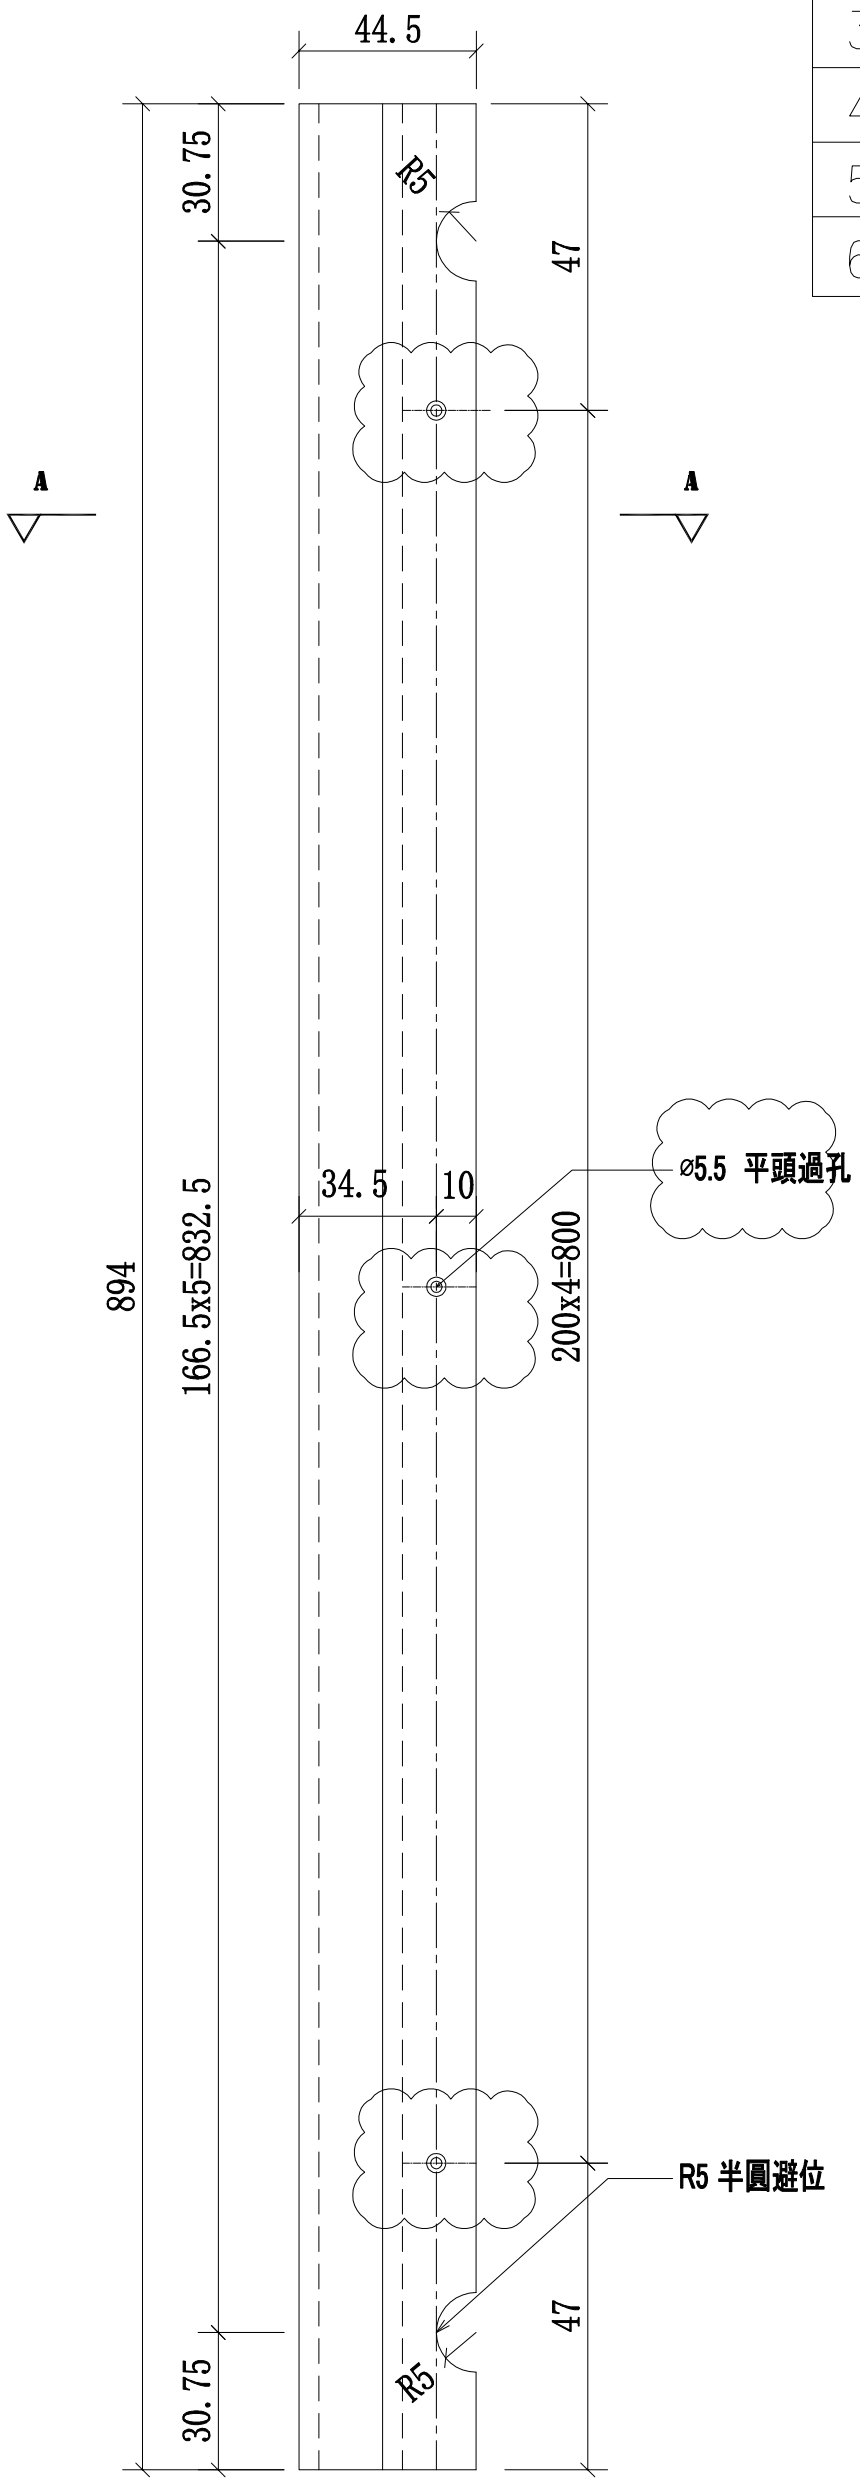

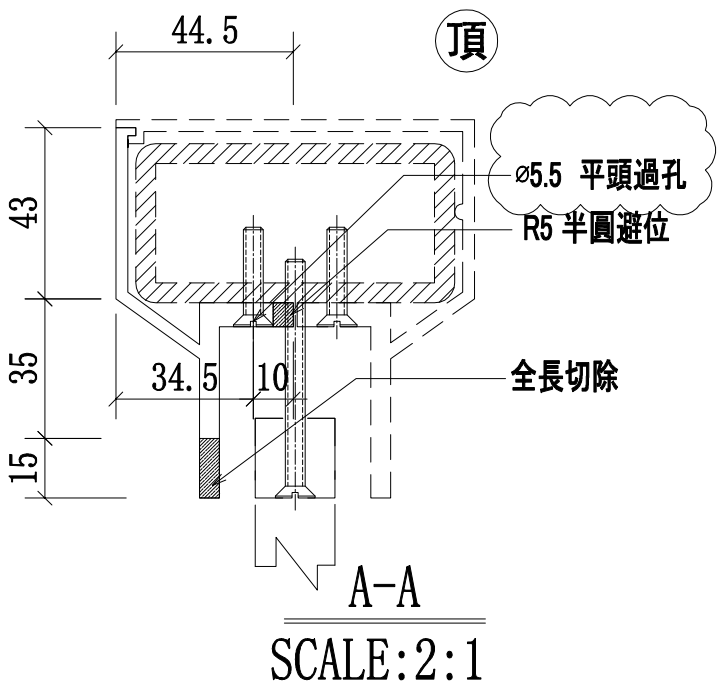



名稱	攔河鋁橫梁	制圖	CJM	2021.1.15	修改	A		
材料	X85901(A7)	復核	—	—	日期	2021.03.23		
顏色	UCT806812XL-3	批準			圖號	51B-MS01-LTR03-A7(頂)		

美特鋁質 有限公司
MIDI Aluminium Fabricator Ltd.

工程號	J-852	地盤	亞皆老街／攔河

序號:	物料編號:	數量:	使用位置:	樓層:
1	51-MS01-LTR04-A7(底)	1	SD-GB-5001	T1/(1F)
2	51-MS01-LTR04-A7(底)	1	SD-GB-5001	T2/(1F)
3	51A-MS01-LTR04-A7(底)	1	SD-GB-5001A	T3/(1F)
4	51B-MS01-LTR04-A7(底)	16	SD-GB-5001B	T1/(2F~23F)
5	51B-MS01-LTR04-A7(底)	16	SD-GB-5001B	T2/(2F~23F)
6	51B-MS01-LTR04-A7(底)	16	SD-GB-5001B	T3/(2F~23F)

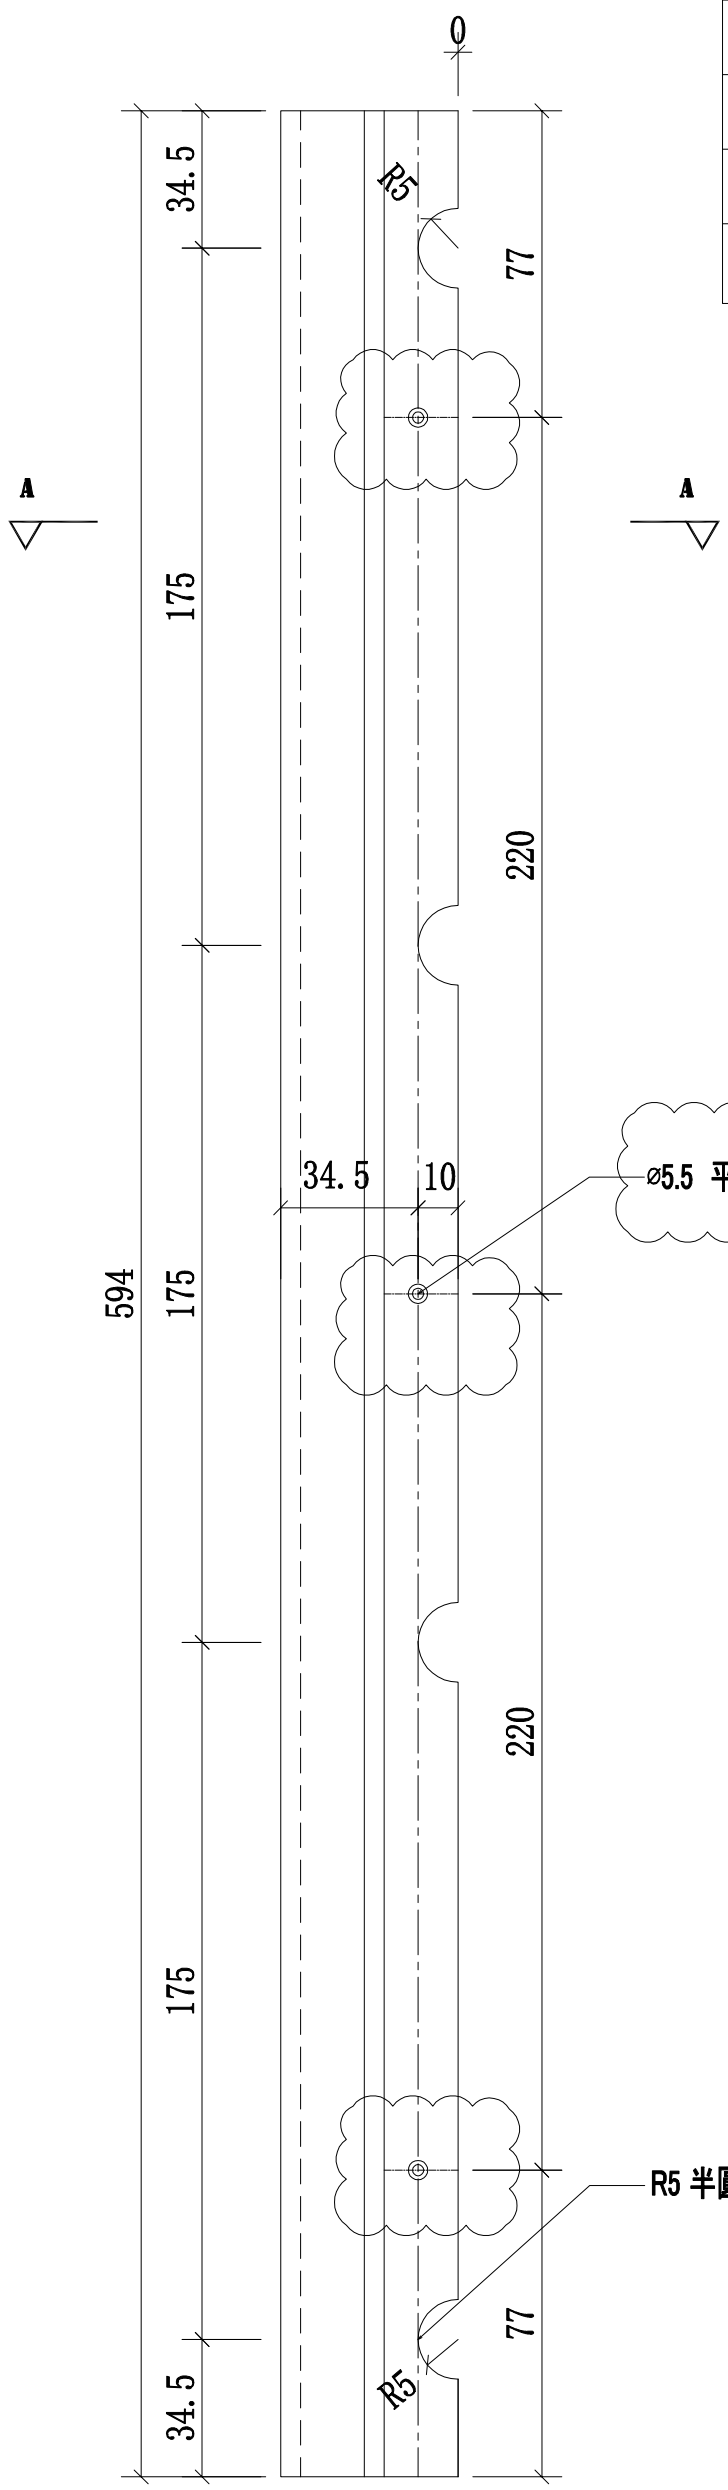

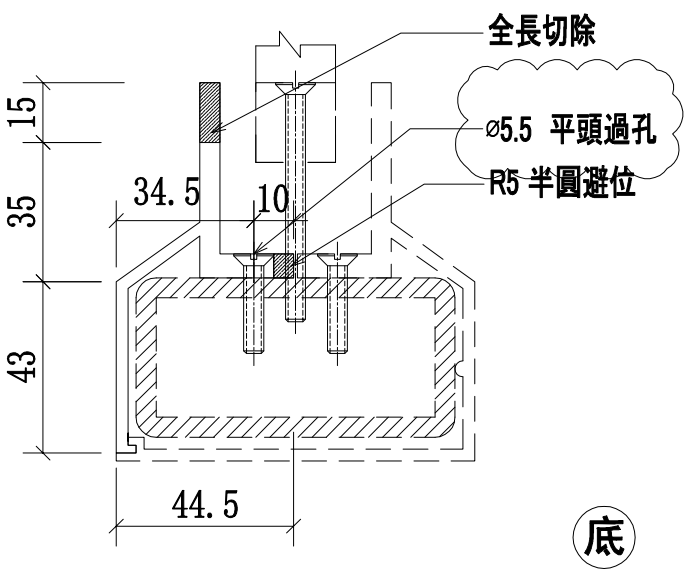


A-A
SCALE:2:1


名稱	攔河鋁橫梁	制圖	CJM	2021.1.15	修改	A		
材料	X85901(A7)	復核	—	—	日期	2021.03.23		
顏色	UCT806812XL-3	批準			圖號	51B-MS01-LTR04-A7(底)		

美特鋁質 有限公司
MIDI Aluminium Fabricator Ltd.

工程號	J-852	地盤	亞皆老街／攔河

序號:	物料編號:	數量:	使用位置:	樓層:
1	51-MS01-LTR05-A7(底)	1	SD-GB-5001	T1/(1F)
2	51-MS01-LTR05-A7(底)	1	SD-GB-5001	T2/(1F)
3	51A-MS01-LTR05-A7(底)	1	SD-GB-5001A	T3/(1F)
4	51B-MS01-LTR05-A7(底)	16	SD-GB-5001B	T1/(2F~23F)
5	51B-MS01-LTR05-A7(底)	16	SD-GB-5001B	T2/(2F~23F)
6	51B-MS01-LTR05-A7(底)	16	SD-GB-5001B	T3/(2F~23F)

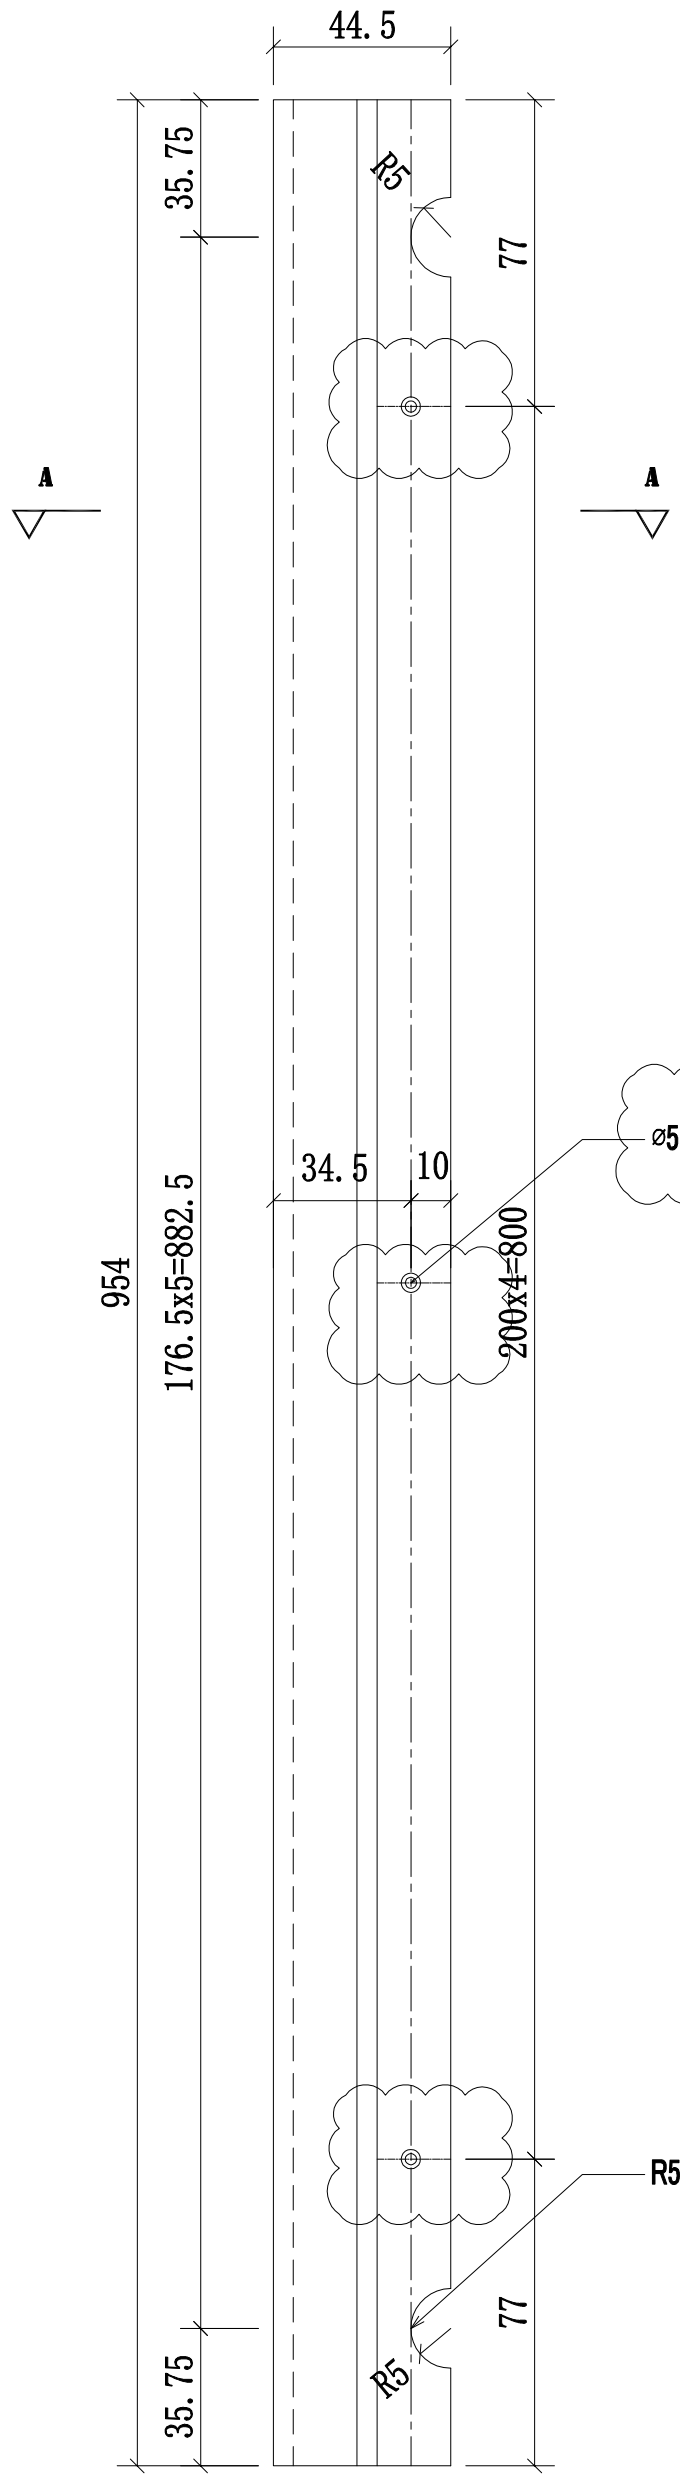

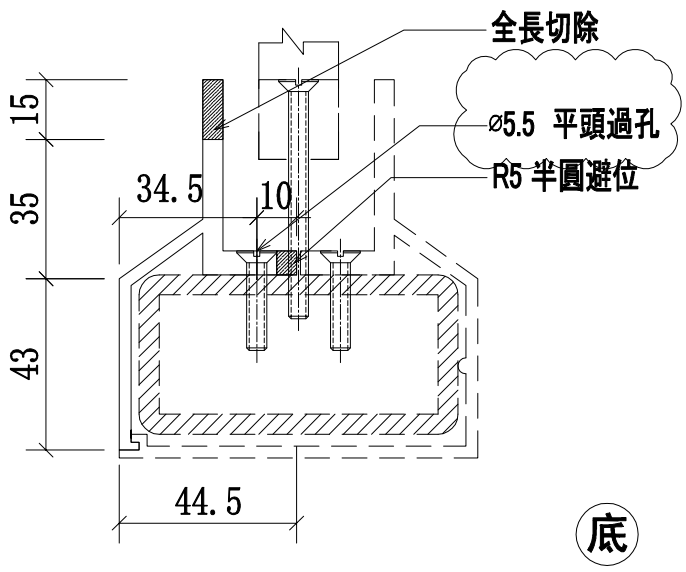


A-A
SCALE:2:1


名稱	攔河鋁橫梁	制圖	CJM	2021.1.15	修改	A		
材料	X85901(A7)	復核	—	—	日期	2021.03.23		
顏色	UCT806812XL-3	批準			圖號	51B-MS01-LTR05-A7(底)		

美特鋁質 有限公司
MIDI Aluminium Fabricator Ltd.

工程號	J-852	地盤	亞皆老街／攔河

序號:	物料編號:	數量:	使用位置:	樓層:
1	51-MS01-LTR06-A7(底)	1	SD-GB-5001	T1/(1F)
2	51-MS01-LTR06-A7(底)	1	SD-GB-5001	T2/(1F)
3	51A-MS01-LTR06-A7(底)	1	SD-GB-5001A	T3/(1F)
4	51B-MS01-LTR06-A7(底)	16	SD-GB-5001B	T1/(2F~23F)
5	51B-MS01-LTR06-A7(底)	16	SD-GB-5001B	T2/(2F~23F)
6	51B-MS01-LTR06-A7(底)	16	SD-GB-5001B	T3/(2F~23F)

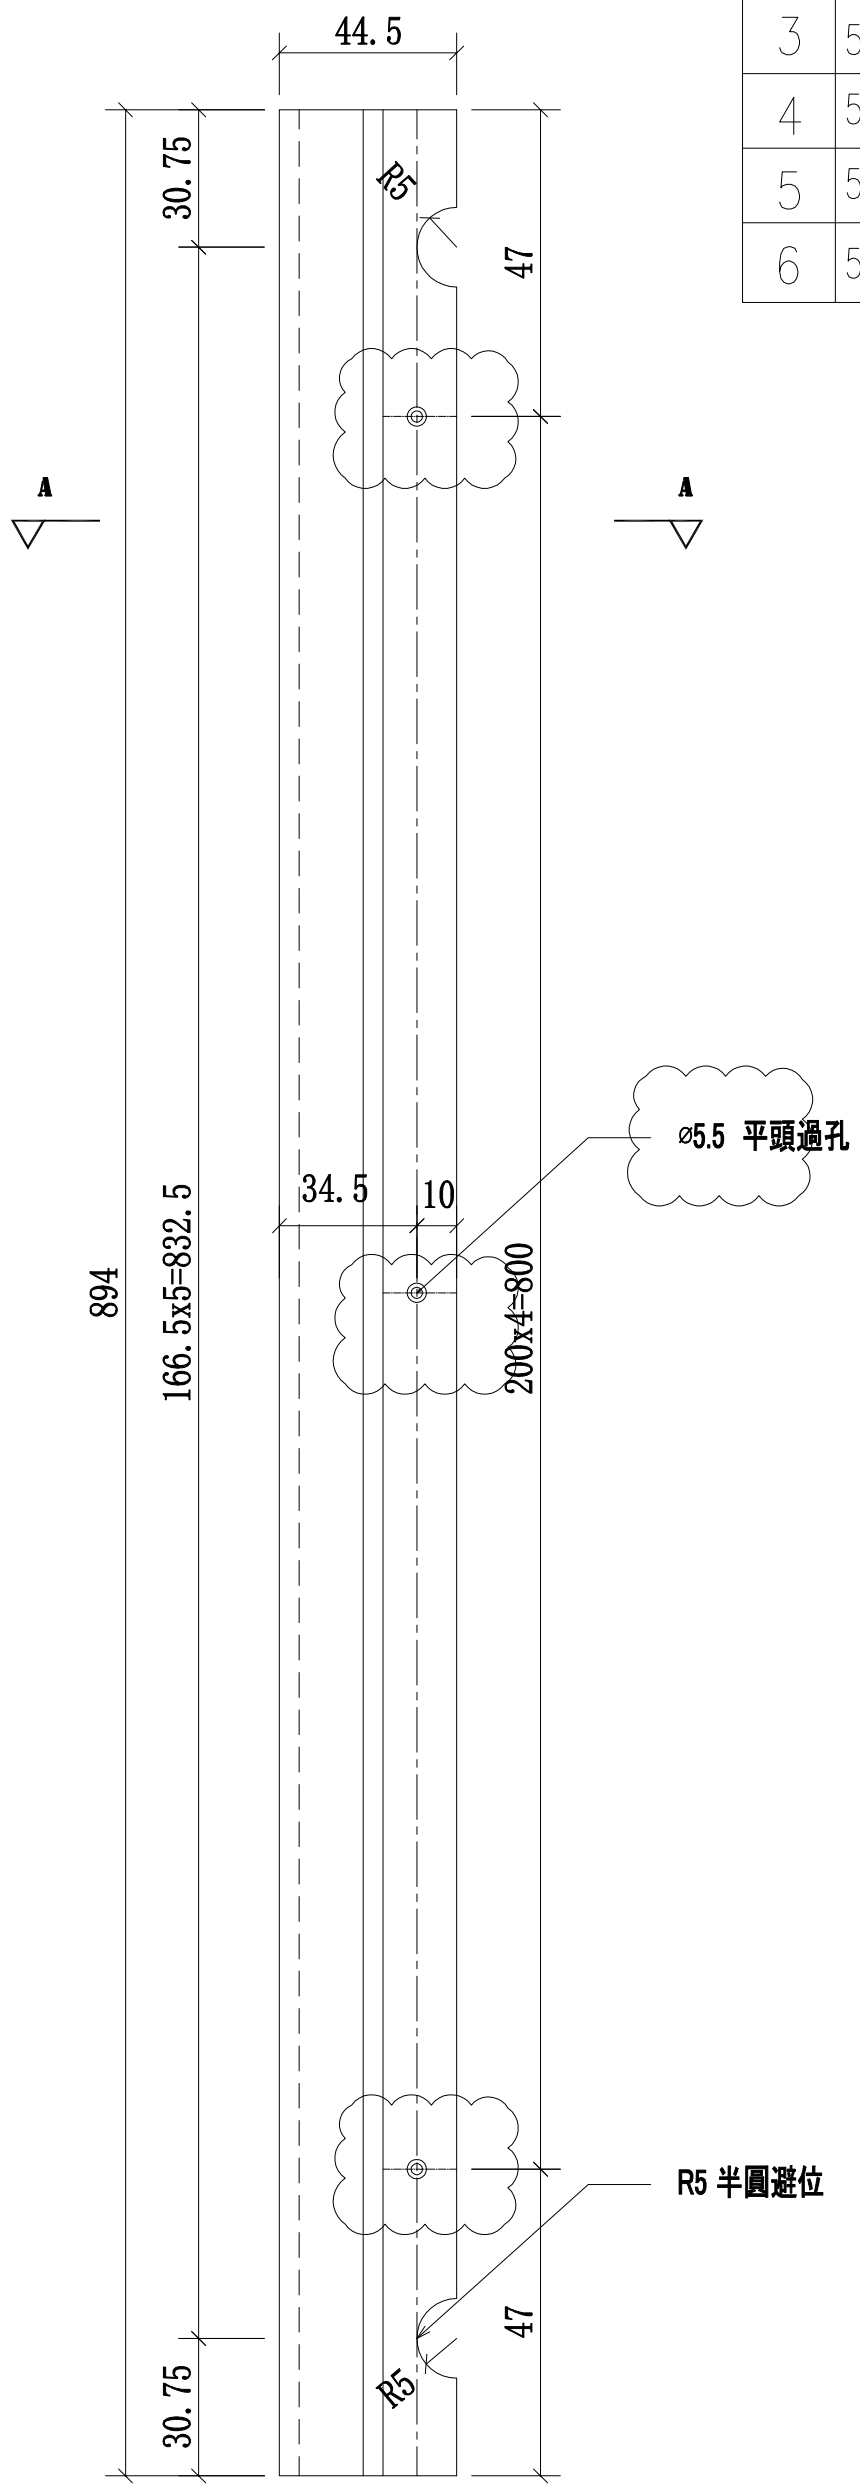

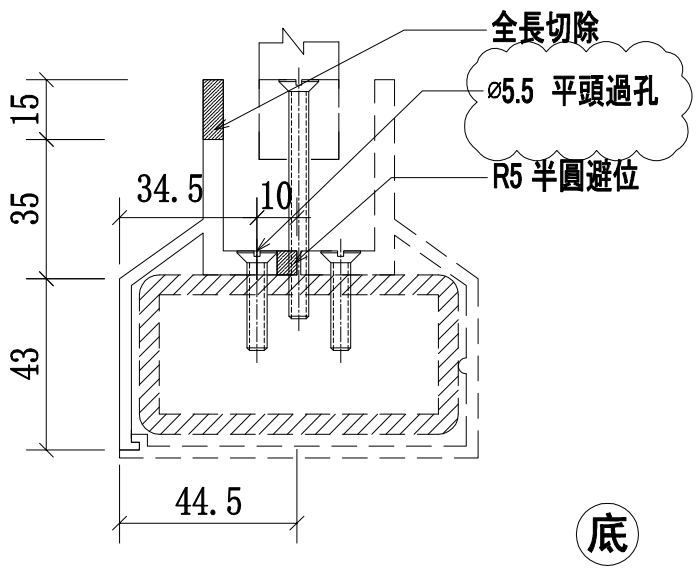

A-A
SCALE:2:1

名稱	攔河鋁橫梁	制圖	CJM	2021.1.15	修改	A		
材料	X85901(A7)	復核	—	—	日期	2021.03.23		
顏色	UCT806812XL-3	批準			圖號	51B-MS01-LTR06-A7(底)		

美特鋁質有限公司
MIDI Aluminium Fabricator Ltd.

QF005/8

圖則登記表
DRAWING REGISTER


			接收日期 Receiving Date (適用於客戶圖則)									
工程名稱 Project Title:	亞皆老街	年										
攔河5002;5002AB鋁企料鋁橫樑及鋁材項目		月										
工程編號 Project No:	J-852（攔河去除3;5;6F	日										
分發予 Distributed To			發出日期 Issued Date									
		年	20	21								
		月	09	03								
		日	15	23								
圖則編號 Drg. No.	圖則名稱 Drawing Title		修訂編號 Revision No.									
5002A;5002-LP	5002A;5002攔河鋁材位置圖	1	-	-								
5002B-LP	5002B攔河鋁材位置圖	2	-	-								
52A,52-MS05-LMU01-1	攔河邊企鋁材立柱	3	-	A								
52A,52-MS05-LMU01-2	攔河邊企鋁材立柱	4	-	A								
52A,52-MS05-LMU02	攔河邊企鋁材立柱	5	-	A								
52A,52-MS05-LMU03	攔河邊企鋁材立柱	6	-	A								
52A,52-MS05-LMU04	攔河邊企鋁材立柱	7	-	A								
52A,52-MS05-LMU02R	攔河邊企鋁材立柱	8	-	A								
52A,52-MS05-LMU03R	攔河邊企鋁材立柱	9	-	A								
52A,52-MS05-LMU04R	攔河邊企鋁材立柱	10	-	A								
52B-MS02-LMU01-1	攔河邊企鋁材立柱	11	-	A								
52B-MS02-LMU01-2	攔河邊企鋁材立柱	12	-	A								
52B-MS02-LMU02	攔河邊企鋁材立柱	13	-	A								
52B-MS02-LMU03	攔河邊企鋁材立柱	14	-	A								
52B-MS02-LMU04	攔河邊企鋁材立柱	15	-	A								
52B-MS02-LMU02R	攔河邊企鋁材立柱	16	-	A								
52B-MS02-LMU03R	攔河邊企鋁材立柱	17	-	A								
52B-MS02-LMU04R	攔河邊企鋁材立柱	18	-	A								
52A,52-MS05-LTR01-A6(頂）	攔河鋁橫梁加工圖	19	-	A								
52A,52-MS05-LTR01-A7(頂）	攔河鋁橫梁加工圖	20	-	A								
52A,52-MS05-LTR02-A6(頂）	攔河鋁橫梁加工圖	21	-	A								
52A,52-MS05-LTR02-A7(頂）	攔河鋁橫梁加工圖	22	-	A								
52A,52-MS05-LTR03-A6(頂）	攔河鋁橫梁加工圖	23	-	A								
52A,52-MS05-LTR03-A7(頂）	攔河鋁橫梁加工圖	24	-	A								
52A,52-MS05-LTR04-A6(頂）	攔河鋁橫梁加工圖	25	-	A								
52A,52-MS05-LTR04-A7(頂）	攔河鋁橫梁加工圖	26	-	A								
52B-MS02-LTR01-A6(頂）	攔河鋁橫梁加工圖	27	-	A								
52B-MS02-LTR01-A7(頂）	攔河鋁橫梁加工圖	28	-	A								
52B-MS02-LTR02-A6(頂）	攔河鋁橫梁加工圖	29	-	A								
52B-MS02-LTR02-A7(頂）	攔河鋁橫梁加工圖	30	-	A								
52B-MS02-LTR03-A8(底）	攔河鋁橫梁加工圖	31	-	A								
52B-MS02-LTR03-A7(底）	攔河鋁橫梁加工圖	32	-	A								
52B-MS02-LTR04-A8(底）	攔河鋁橫梁加工圖	33	-	A								
52B-MS02-LTR04-A7(底）	攔河鋁橫梁加工圖	34	-	A								


美特鋁質 有限公司
MIDI Aluminium Fabricator Ltd.

工程號	J-852	地盤	亞皆老街/攔河


序號	物料編號	數量	使用位置	樓層
01	52A-MS05-LMU01-1	4	SD-GB-5002A	T1/(1F)
02	52A-MS05-LMU01-1	4	SD-GB-5002A	T2/(1F)
03	52A-MS05-LMU01-1	2	SD-GB-5002A	T3/(1F)
04	52-MS05-LMU01-1	2	SD-GB-5002	T3/(1F)

頂

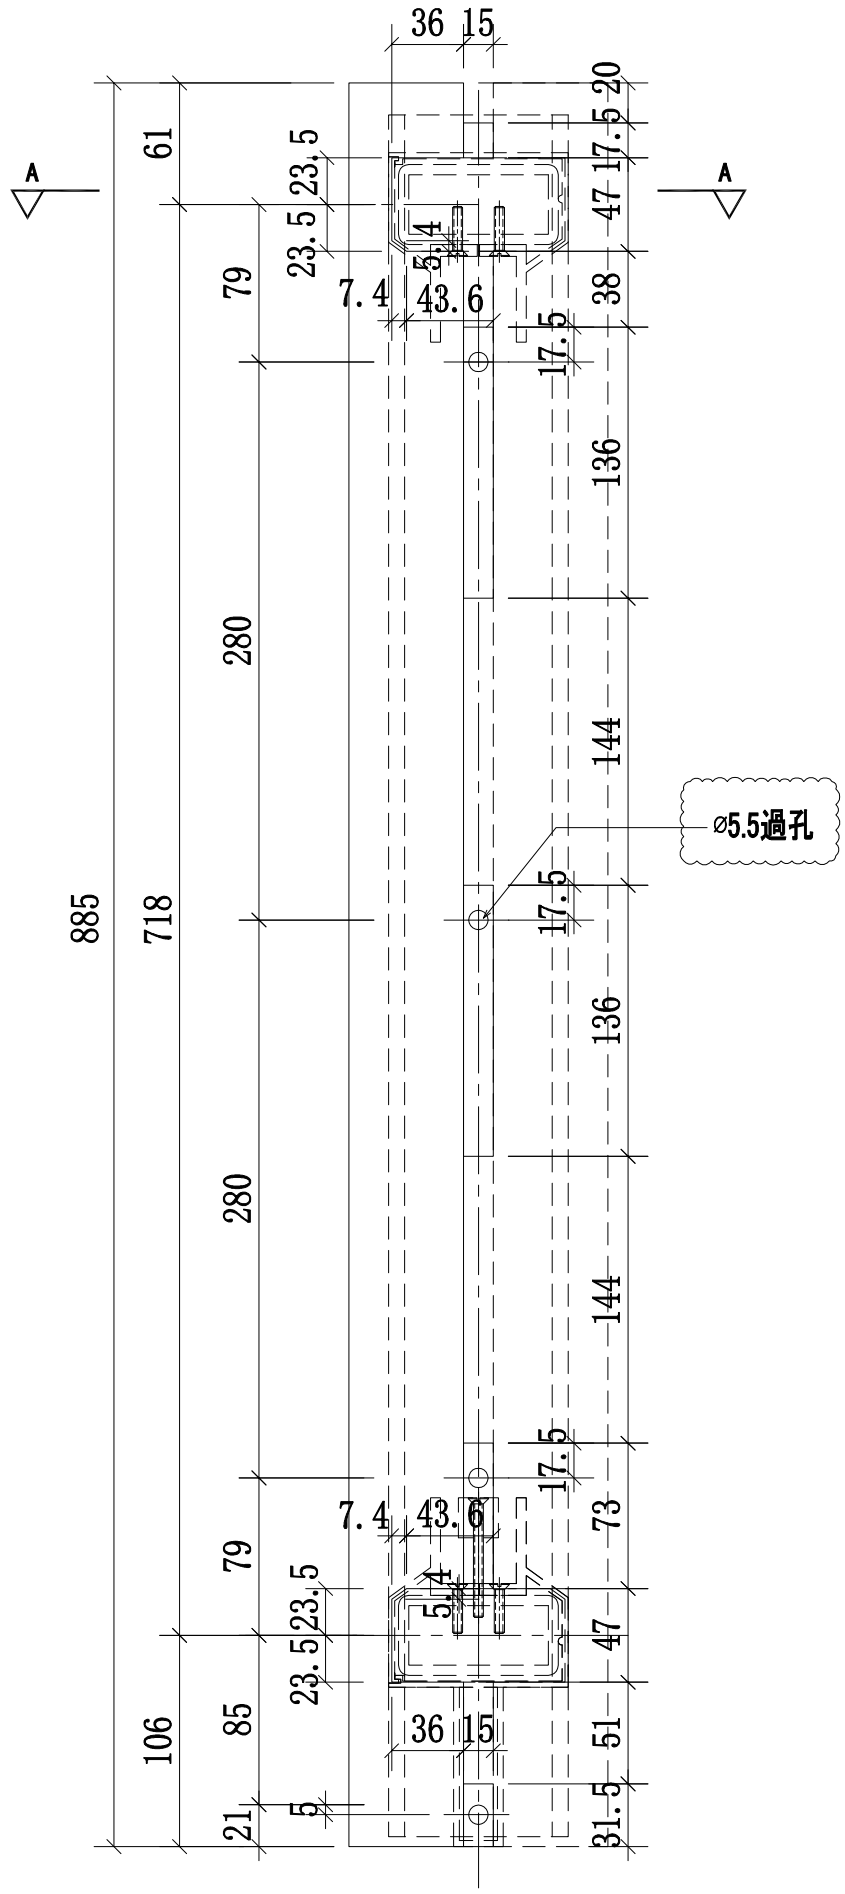

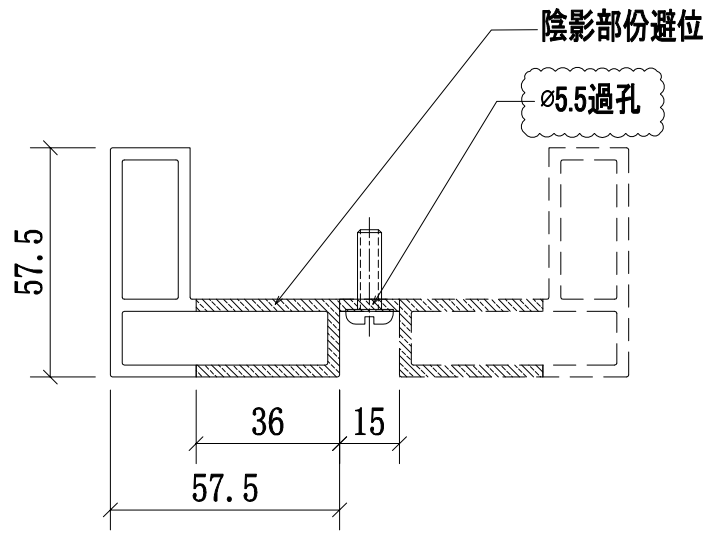

A-A
SCALE:2:1

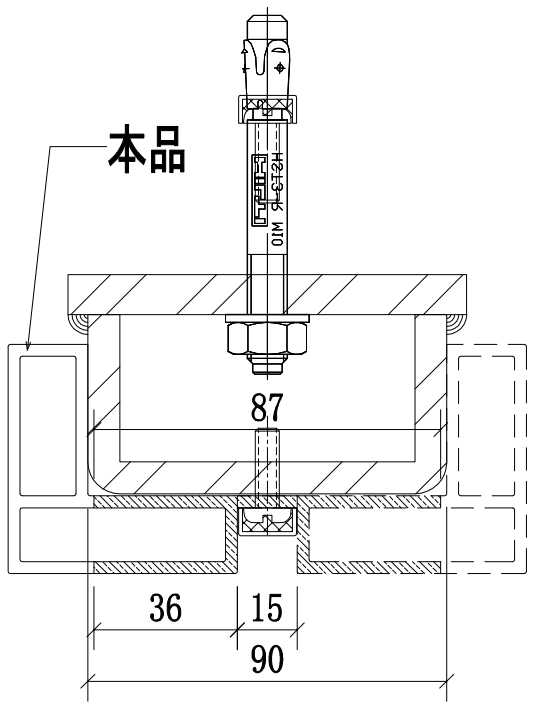

鋼格柵邊位立柱拼裝圖


名稱	攔河邊鋁材立柱	制圖	CJM	2021.1.15	修改	A		
材料	X85903(A9)	復核	—	—	日期	2021.03.23		
顏色	UCT806812XL-3	批準			圖號	52A;52-MS05-LMU01-1		


美特鋁質 有限公司
MIDI Aluminium Fabricator Ltd.

工程號	J-852	地盤	亞皆老街/攔河


序號	物料編號	數量	使用位置	樓層
01	52A-MS05-LMU01-2	4	SD-GB-5002A	T1/(1F)
02	52A-MS05-LMU01-2	4	SD-GB-5002A	T2/(1F)
03	52A-MS05-LMU01-2	2	SD-GB-5002A	T3/(1F)
04	52-MS05-LMU01-2	2	SD-GB-5002	T3/(1F)

頂

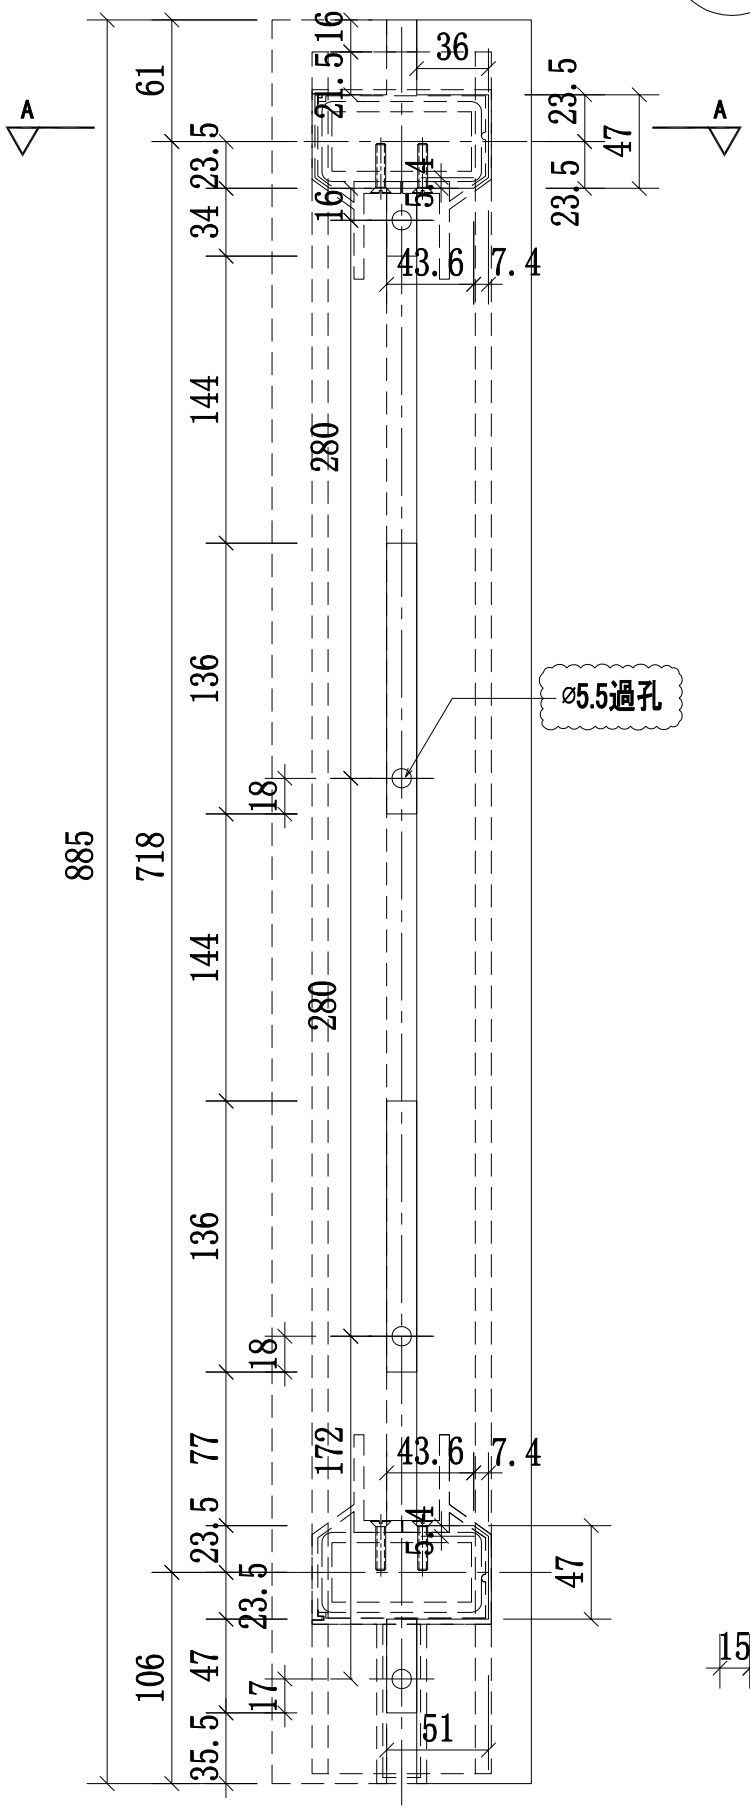

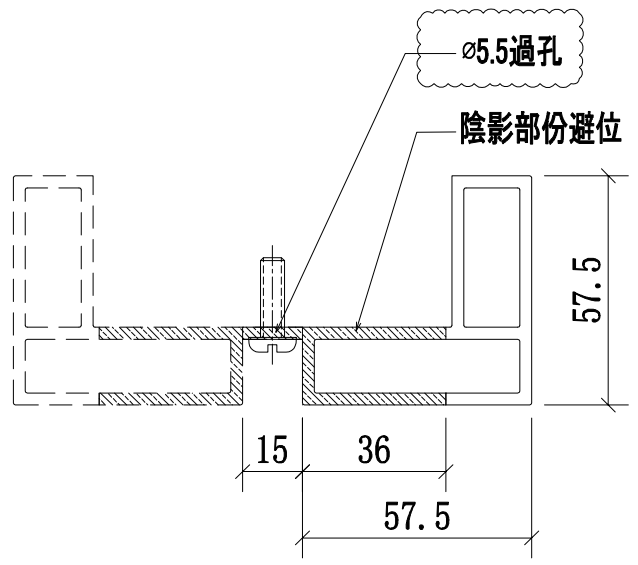

A-A
SCALE:2:1

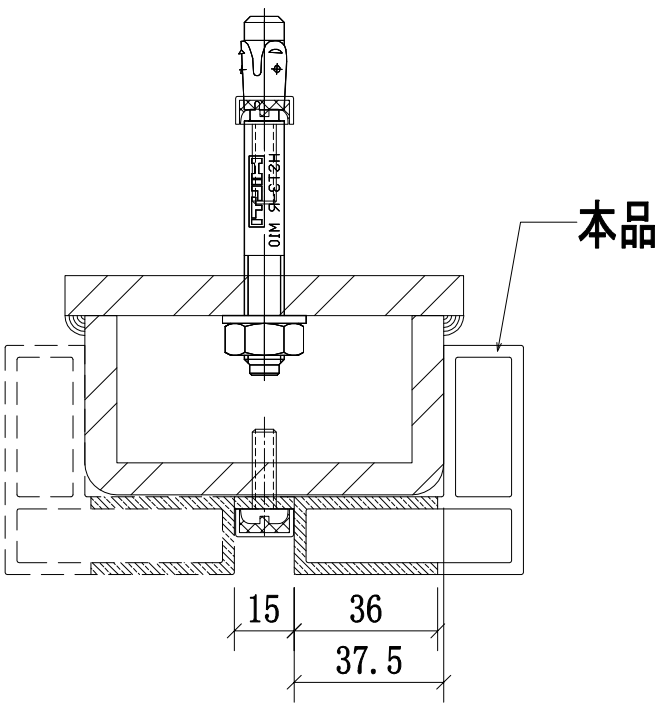

鋼格柵邊位立柱拼裝圖


名稱	攔河邊鋁材立柱	制圖	CJM	2021.1.15	修改	A		
材料	X85903(A9)	復核	—	—	日期	2021.03.23		
顏色	UCT806812XL-3	批準			圖號	52A;52-MS05-LMU01-2		

美特鋁質 有限公司
MIDI Aluminium Fabricator Ltd.


工程號	J-852	地盤	亞皆老街/攔河

序號	物料編號	數量	使用位置	樓層
01	52A-MS05-LMU02	2	SD-GB-5002A	T1/(1F)
02	52A-MS05-LMU02	2	SD-GB-5002A	T2/(1F)
03	52A-MS05-LMU02	1	SD-GB-5002A	T3/(1F)
04	52-MS05-LMU02	1	SD-GB-5002	T3/(1F)


頂

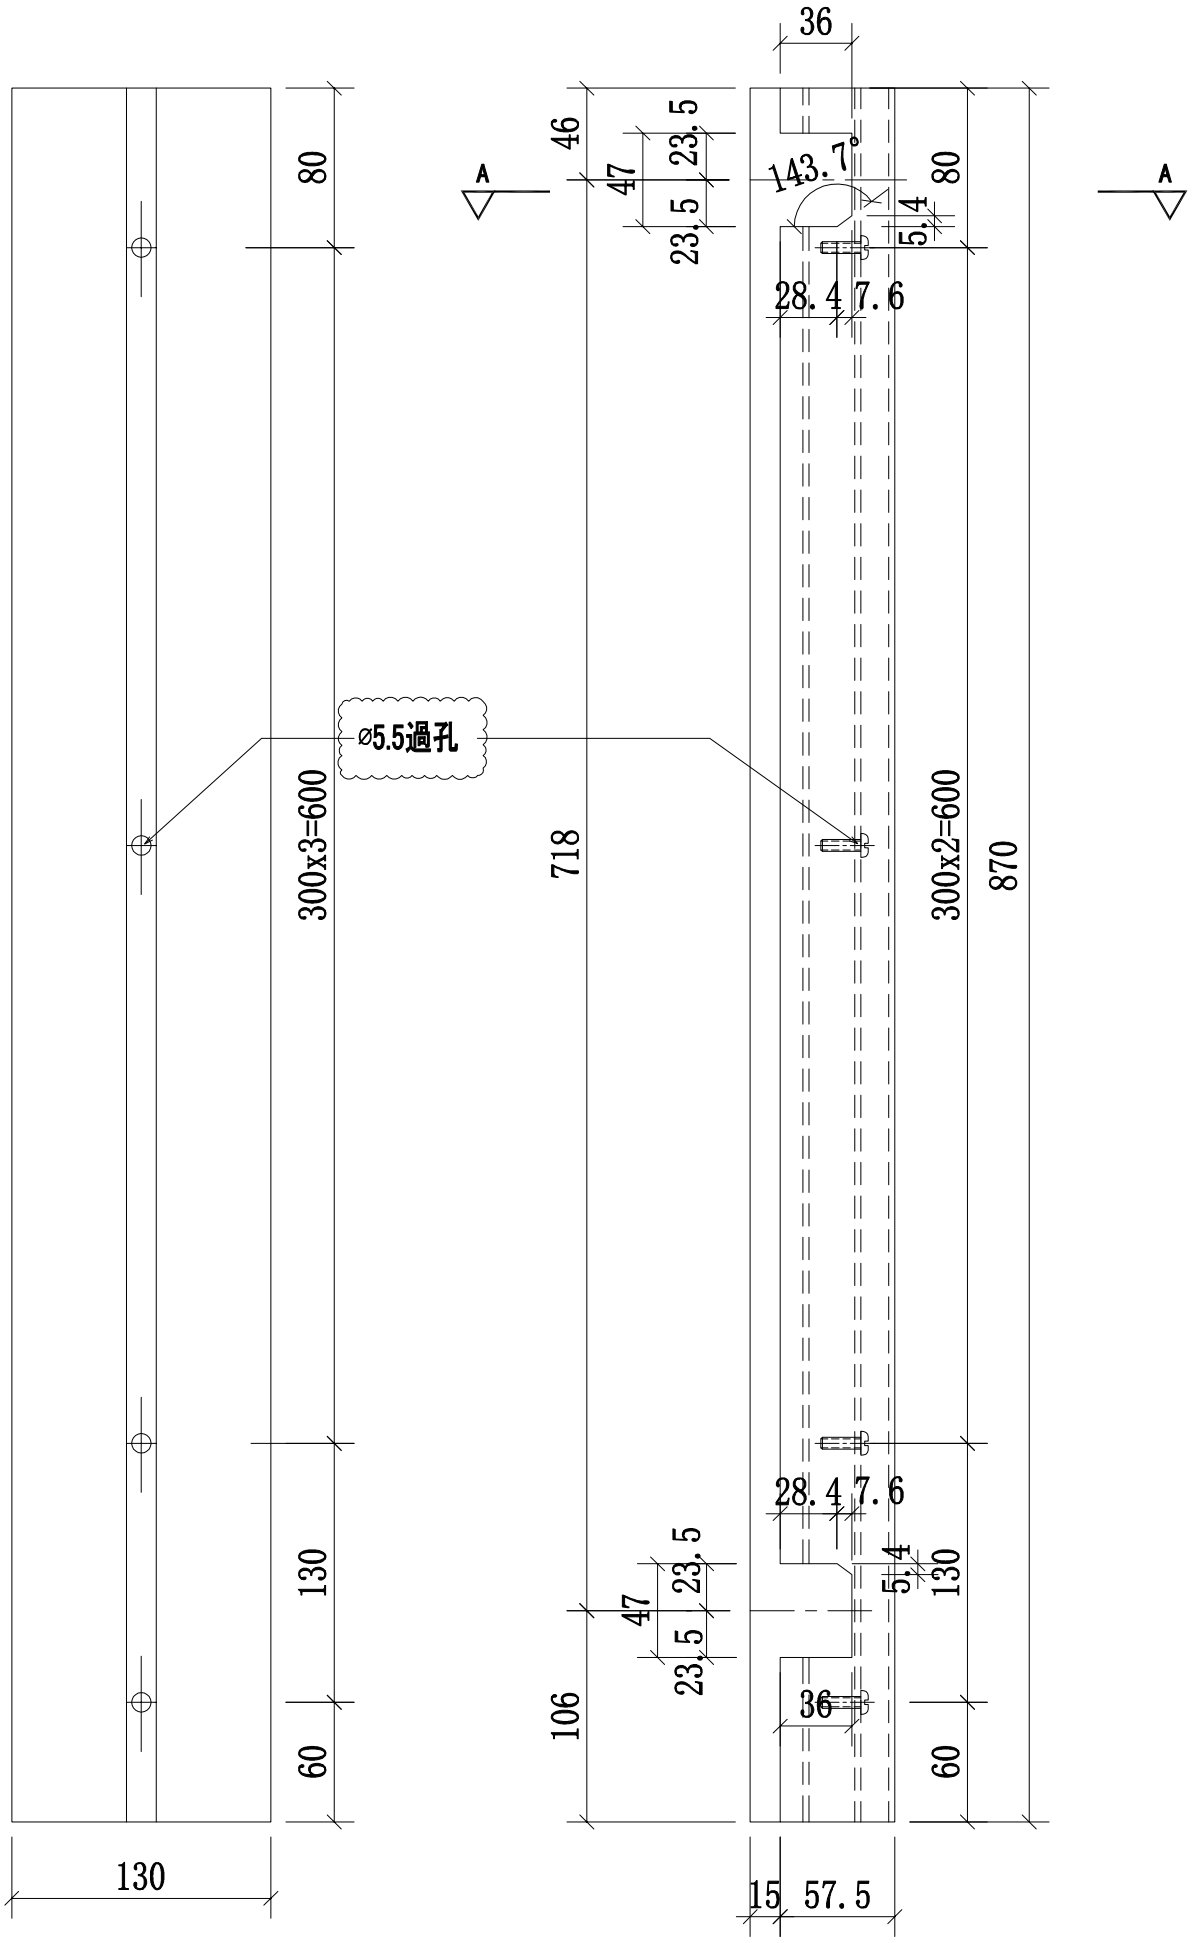

B向

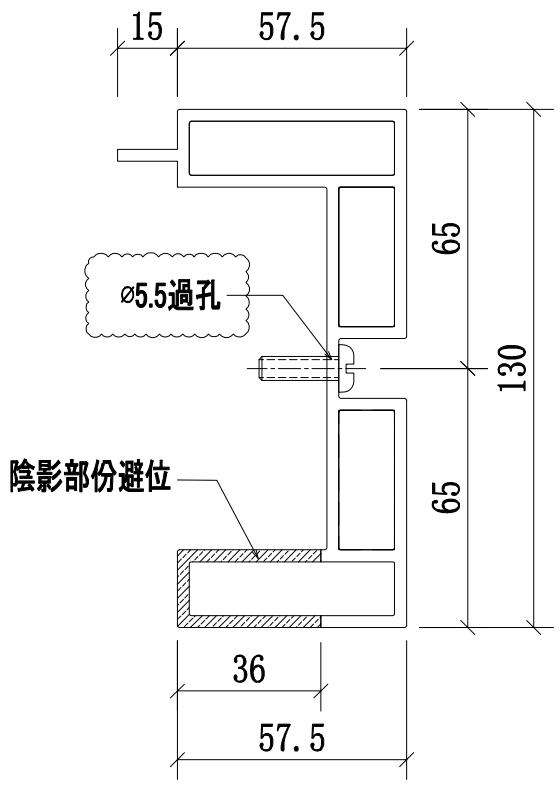

A-A
SCALE:2:1

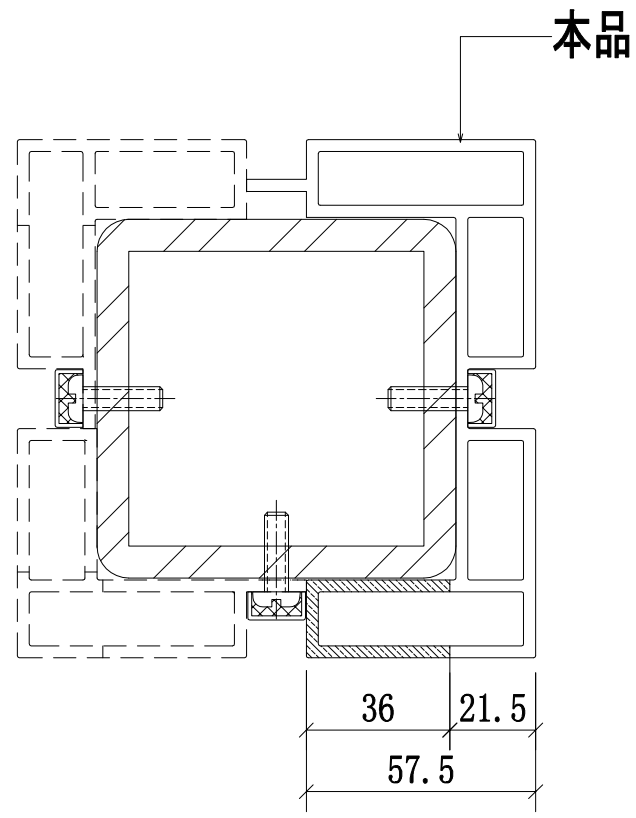

鋼格柵轉角位立柱拼裝圖


名稱	攔河轉角鋁材立柱	制圖	CJM	2021.1.15	修改	A		
材料	X85895(A1)	復核	—	—	日期	2021.03.23		
顏色	UCT806812XL-3	批準			圖號	52A;52-MS05-LMU02		


美特鋁質 有限公司
MIDI Aluminium Fabricator Ltd.

工程號	J-852	地盤	亞皆老街/攔河


序號	物料編號	數量	使用位置	樓層
01	52A-MS05-LMU02R	2	SD-GB-5002A	T1/(1F)
02	52A-MS05-LMU02R	2	SD-GB-5002A	T2/(1F)
03	52A-MS05-LMU02R	1	SD-GB-5002A	T3/(1F)
04	52-MS05-LMU02R	1	SD-GB-5002	T3/(1F)

頂

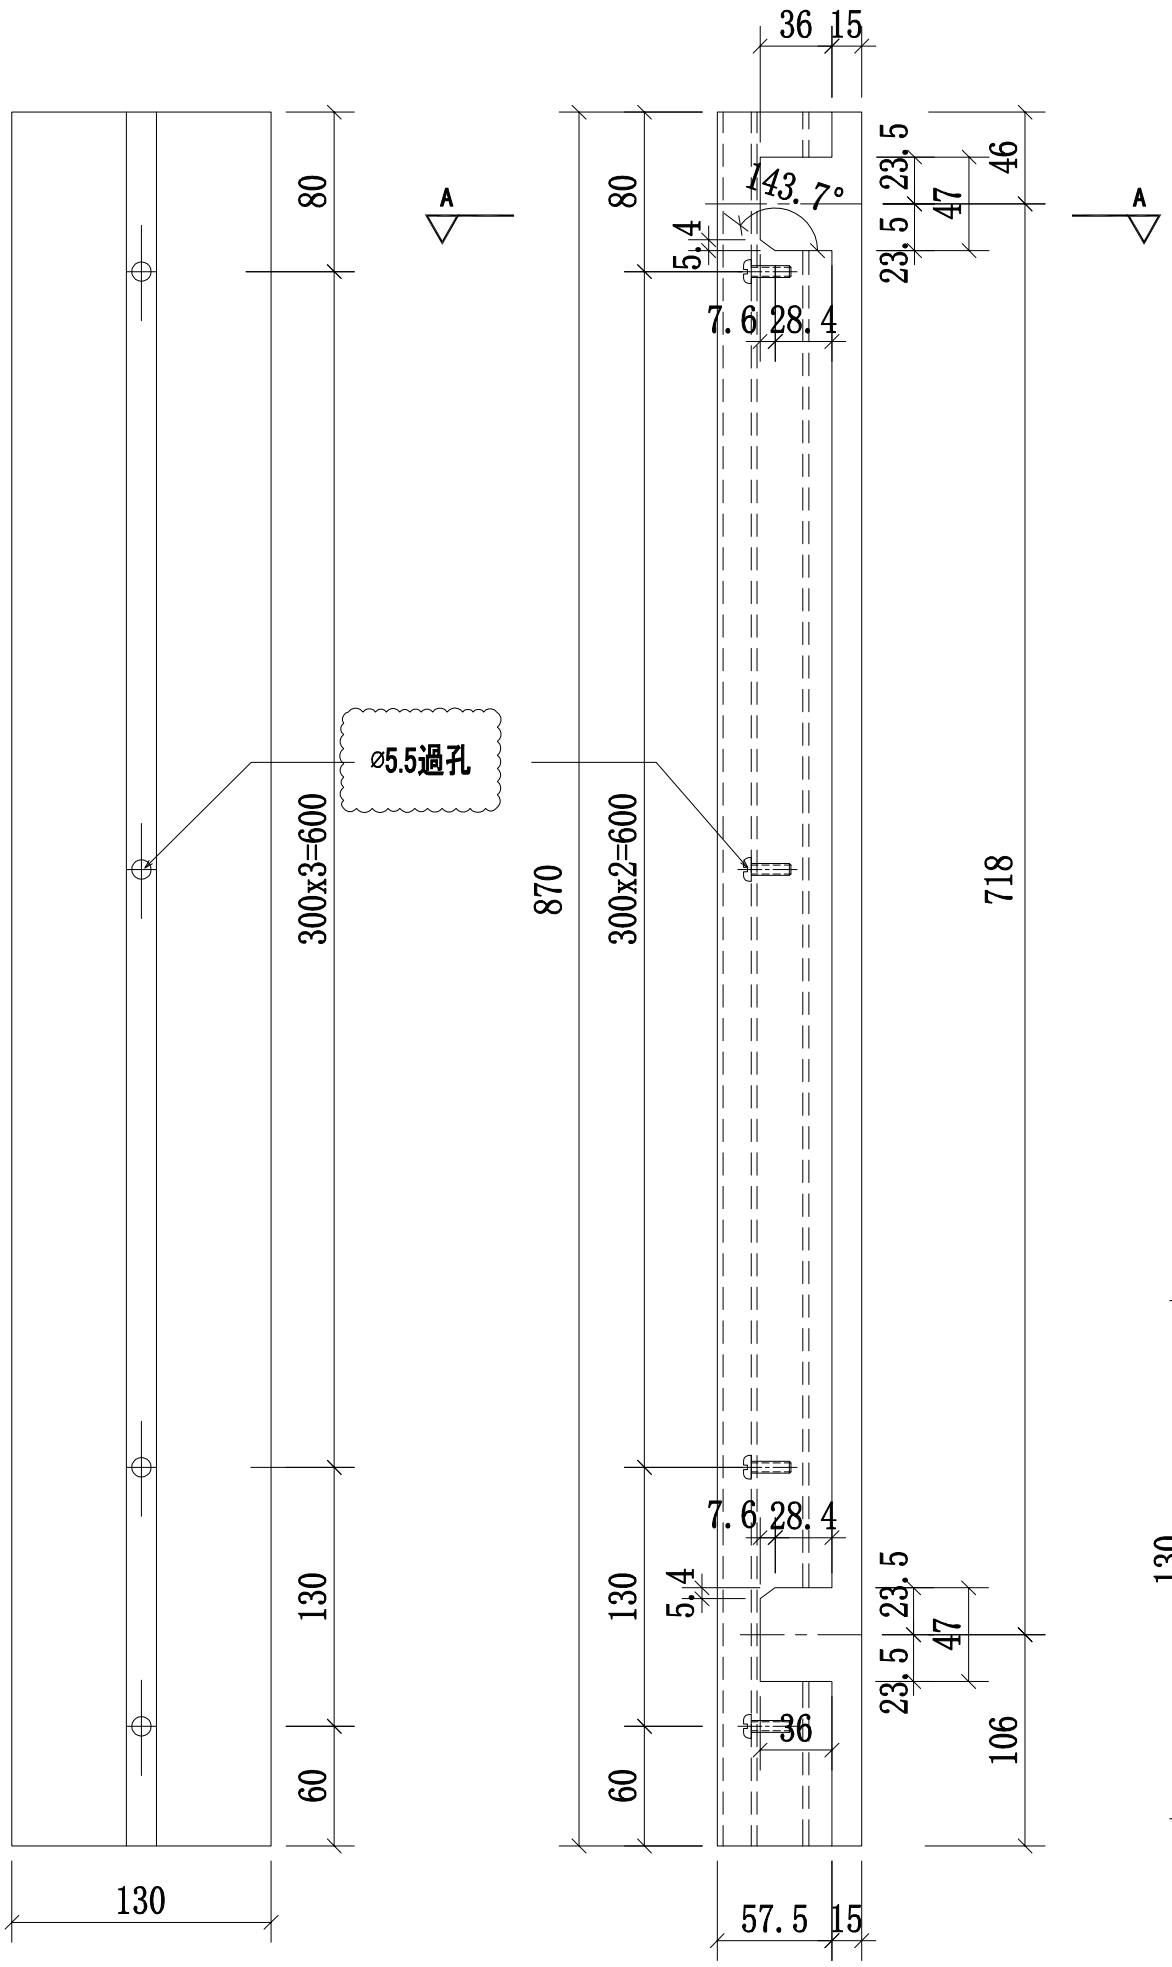

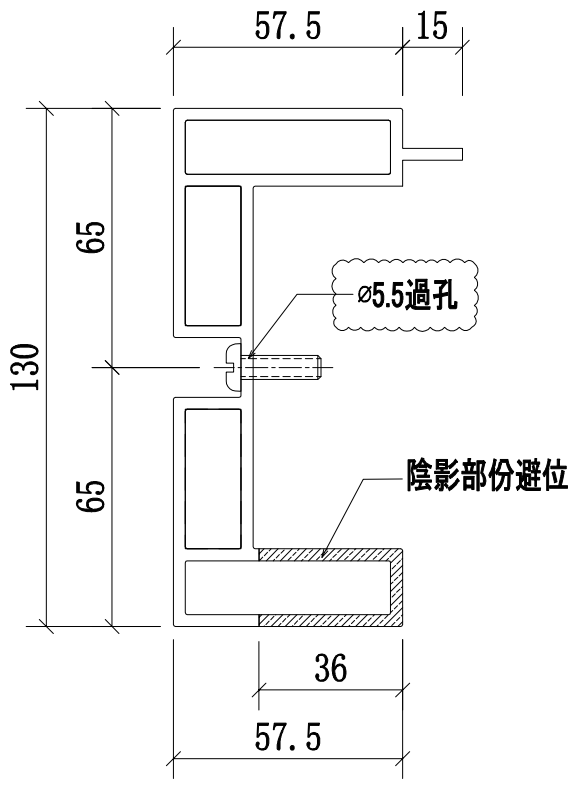

A-A
SCALE:2:1

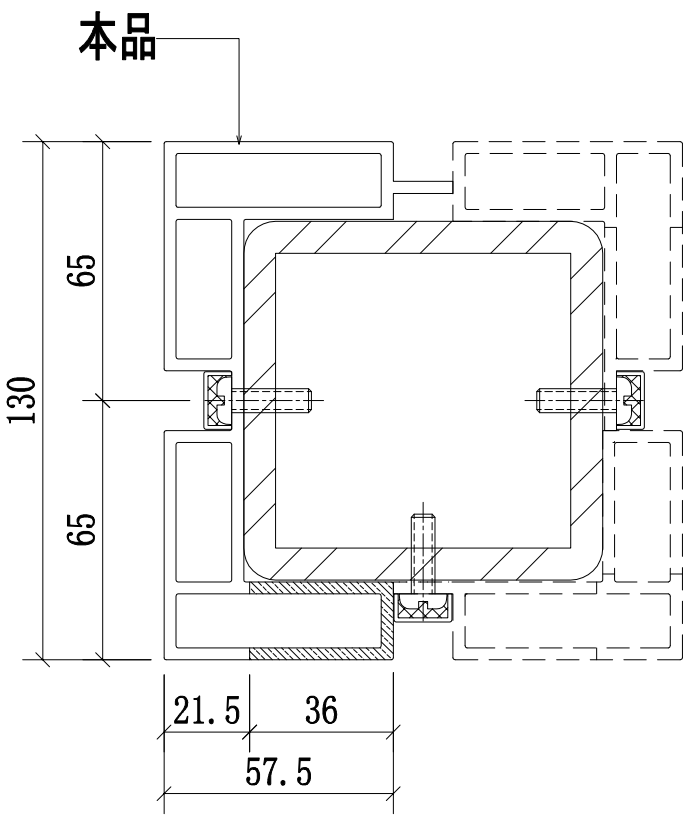


鋼格柵轉角位立柱拼裝圖


名稱	攔河轉角鋁材立柱	制圖	CJM	2021.1.15	修改	A		
材料	X85895(A1)	復核	—	—	日期	2021.03.23		
顏色	UCT806812XL-3	批準			圖號	52A;52-MS05-LMU02R		

美特鋁質 有限公司
MIDI Aluminium Fabricator Ltd.


工程號	J-852	地盤	亞皆老街／攔河

序號	物料編號	數量	使用位置	樓層
01	52A-MS05-LMU03	2	SD-GB-5002A	T1/(1F)
02	52A-MS05-LMU03	2	SD-GB-5002A	T2/(1F)
03	52A-MS05-LMU03	1	SD-GB-5002A	T3/(1F)
04	52-MS05-LMU03	1	SD-GB-5002	T3/(1F)

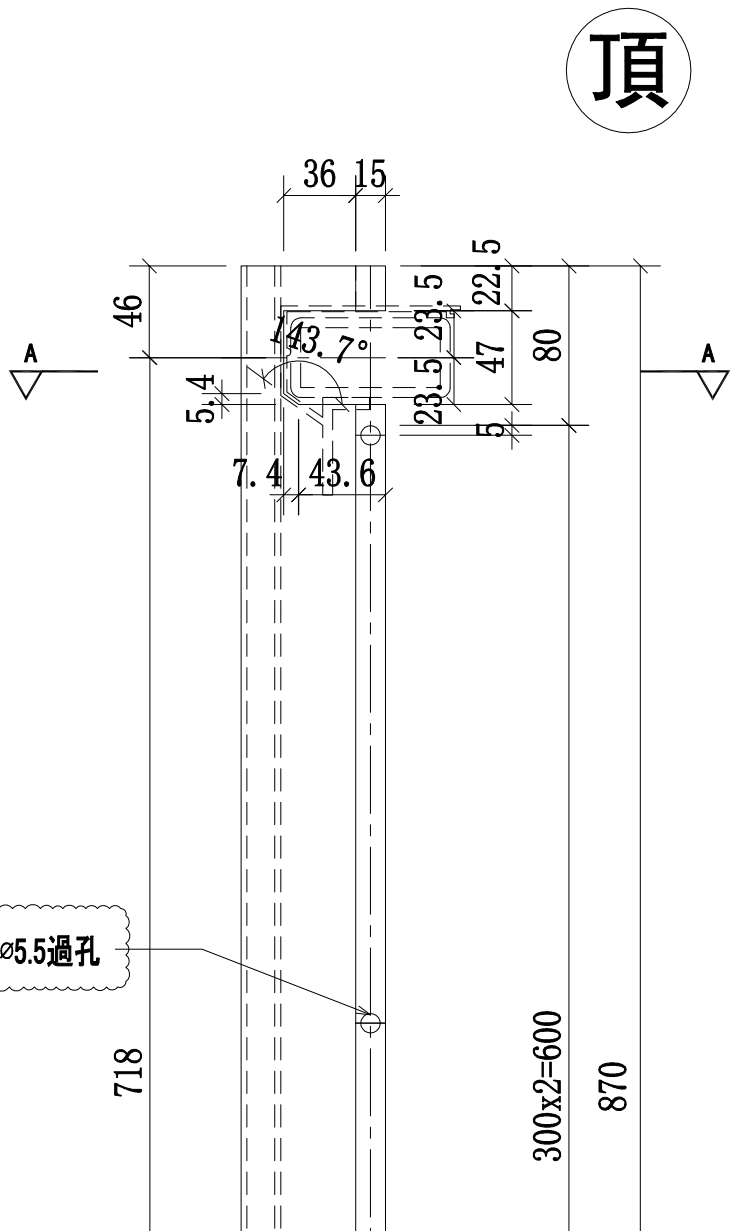

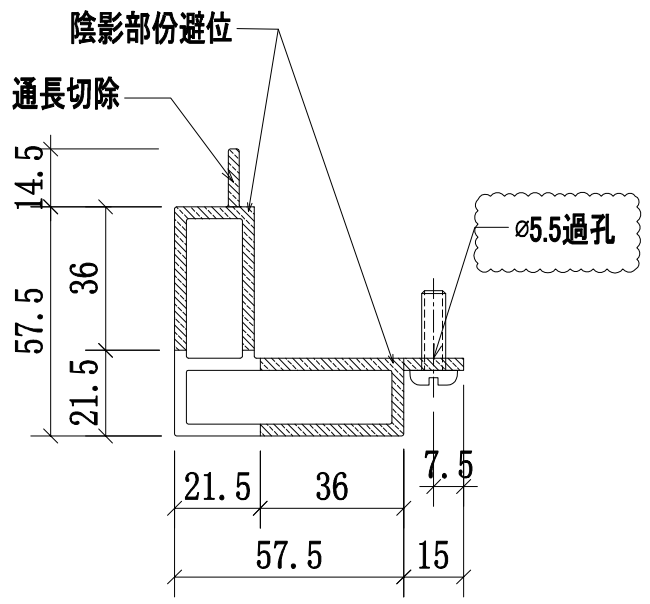

A-A
SCALE:2:1

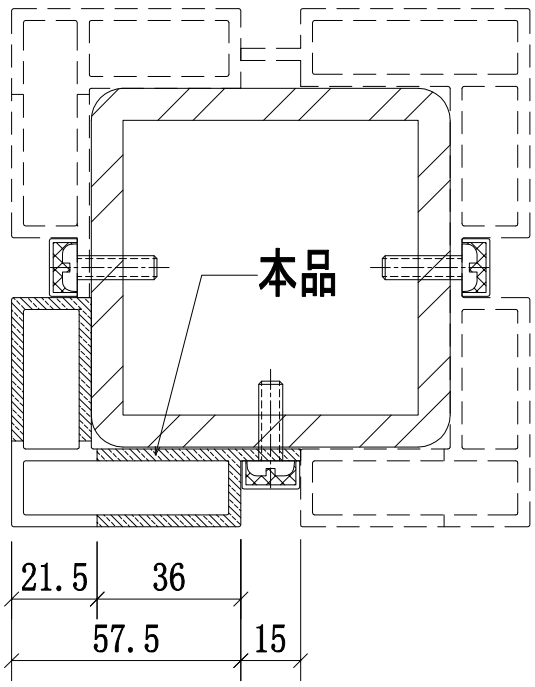

鋼格柵轉角位立柱拼裝圖


名稱	攔河轉角鋁材立柱	制圖	CJM	2021.1.15	修改	A		
材料	X85903(A9)	復核	—	—	日期	2021.03.23		
顏色	UCT806812XL-3	批準			圖號	52A;52-MS05-LMU03		


美特鋁質 有限公司
MIDI Aluminium Fabricator Ltd.

工程號	J-852	地盤	亞皆老街/攔河


序號	物料編號	數量	使用位置	樓層
01	52A-MS05-LMU03R	2	SD-GB-5002A	T1/(1F)
02	52A-MS05-LMU03R	2	SD-GB-5002A	T2/(1F)
03	52A-MS05-LMU03R	1	SD-GB-5002A	T3/(1F)
04	52-MS05-LMU03R	1	SD-GB-5002	T3/(1F)

頂

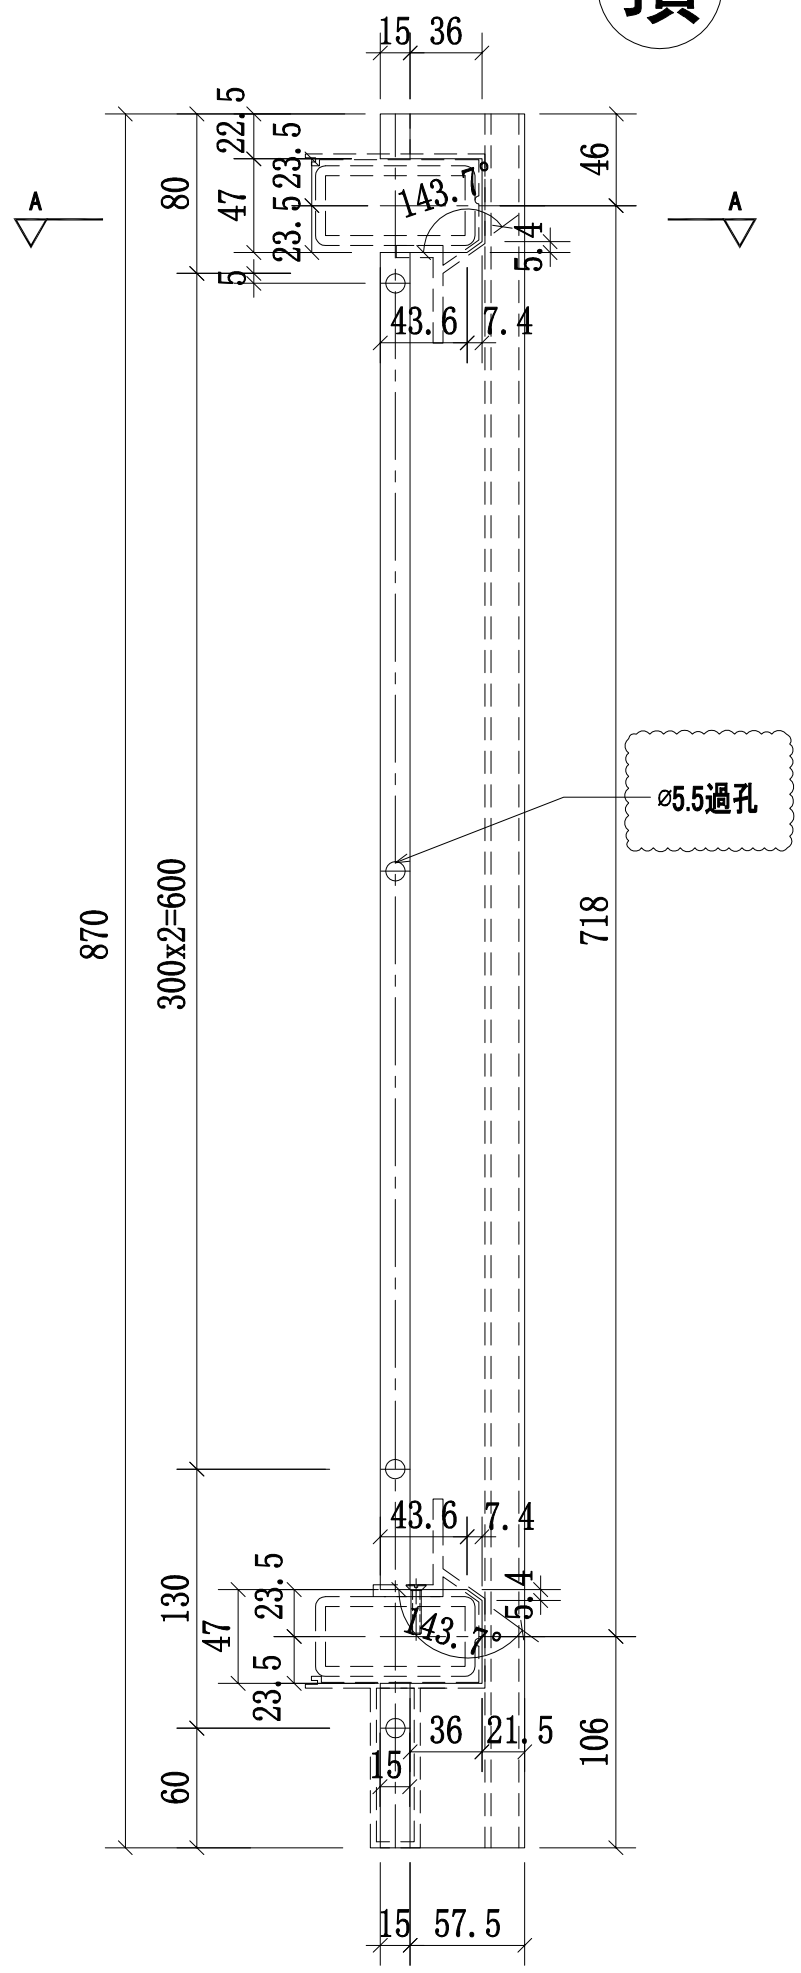

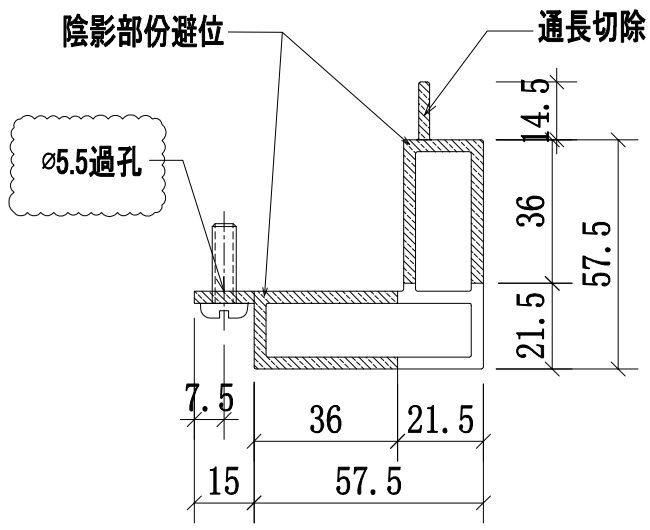

A-A
SCALE:2:1

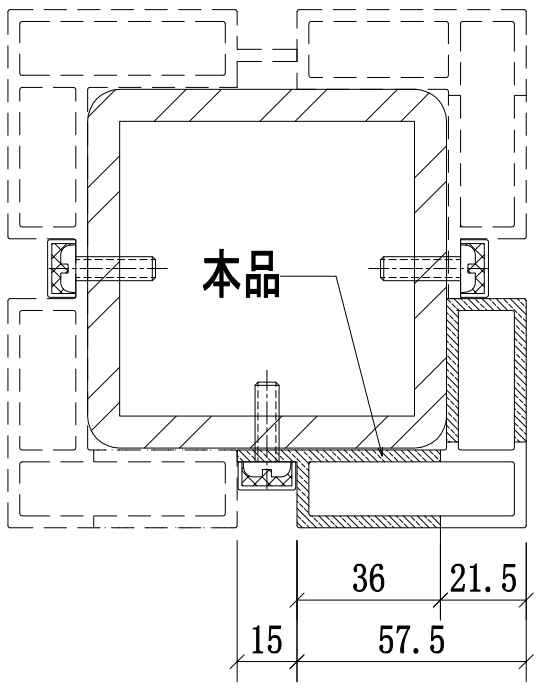

鋼格柵轉角位立柱拼裝圖


名稱	攔河轉角鋁材立柱	制圖	CJM	2021.1.15	修改	A		
材料	X85903(A9)	復核	—	—	日期	2021.03.23		
顏色	UCT806812XL-3	批準			圖號	52A;52-MS05-LMU03R		


美特鋁質 有限公司
MIDI Aluminium Fabricator Ltd.

工程號	J-852	地盤	亞皆老街/攔河


序號	物料編號	數量	使用位置	樓層
01	52A-MS05-LMU04	2	SD-GB-5002A	T1/(1F)
02	52A-MS05-LMU04	2	SD-GB-5002A	T2/(1F)
03	52A-MS05-LMU04	1	SD-GB-5002A	T3/(1F)
04	52-MS05-LMU04	1	SD-GB-5002	T3/(1F)

頂

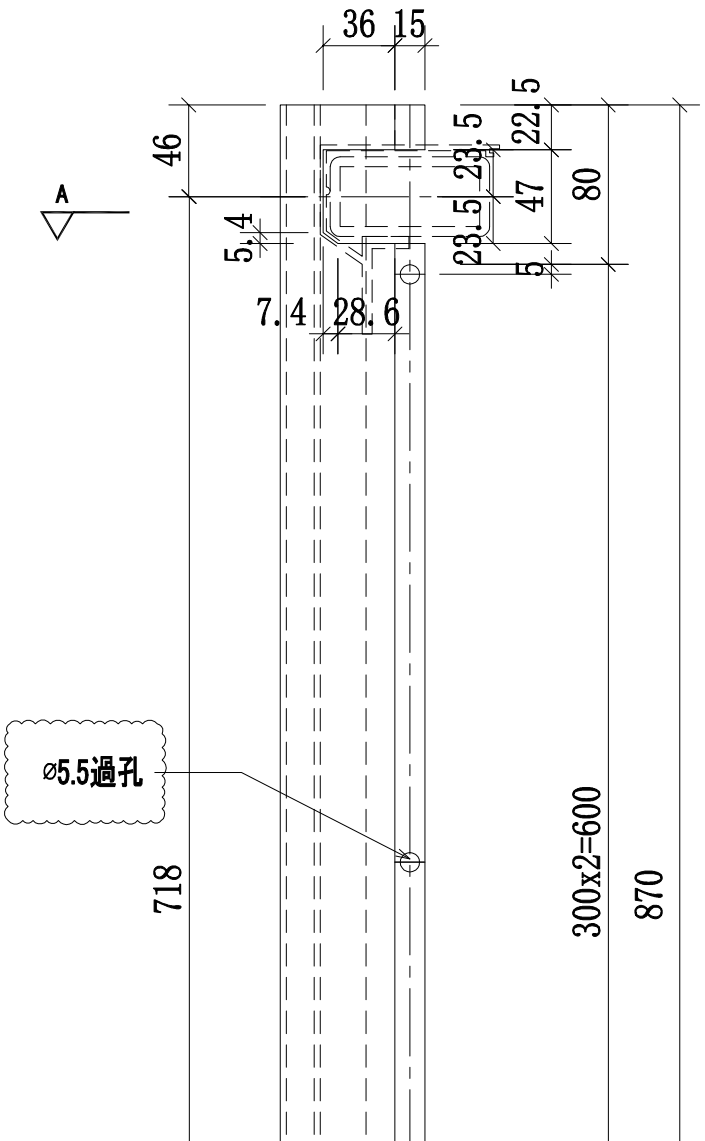

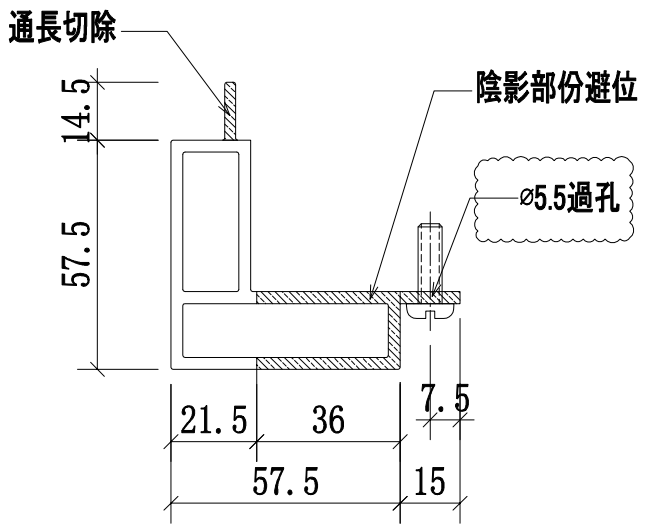

A-A
SCALE:2:1

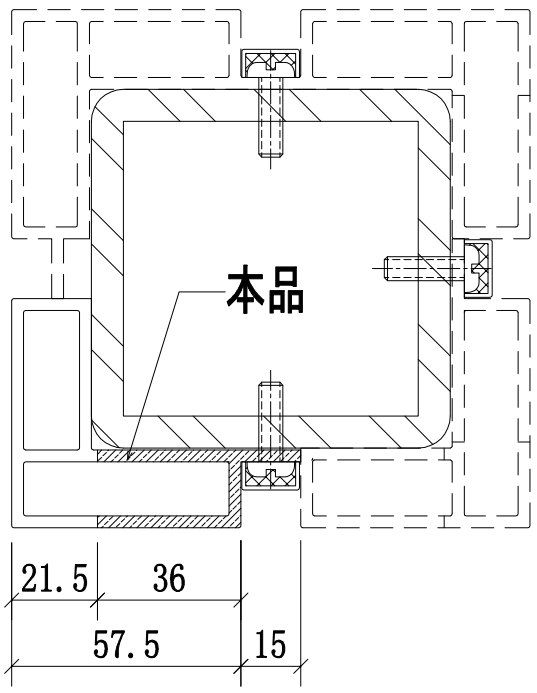

鋼格柵轉角位立柱拼裝圖


名稱	攔河轉角鋁材立柱	制圖	CJM	2021.1.15	修改	A		
材料	X85903(A9)	復核	—	—	日期	2021.03.23		
顏色	UCT806812XL-3	批準			圖號	52A;52-MS05-LMU04		


美特鋁質 有限公司
MIDI Aluminium Fabricator Ltd.

工程號	J-852	地盤	亞皆老街／攔河


序號	物料編號	數量	使用位置	樓層
01	52A-MS05-LMU04R	2	SD-GB-5002A	T1/(1F)
02	52A-MS05-LMU04R	2	SD-GB-5002A	T2/(1F)
03	52A-MS05-LMU04R	1	SD-GB-5002A	T3/(1F)
04	52-MS05-LMU04R	1	SD-GB-5002	T3/(1F)

頂

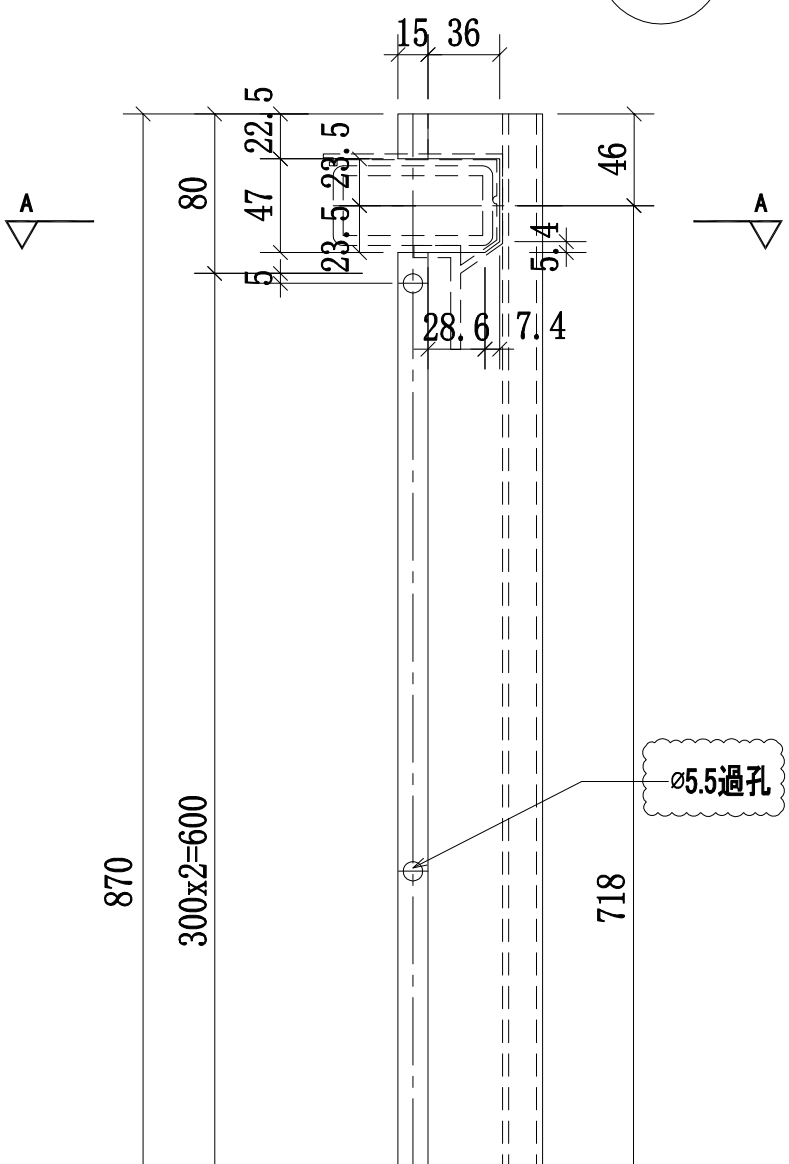

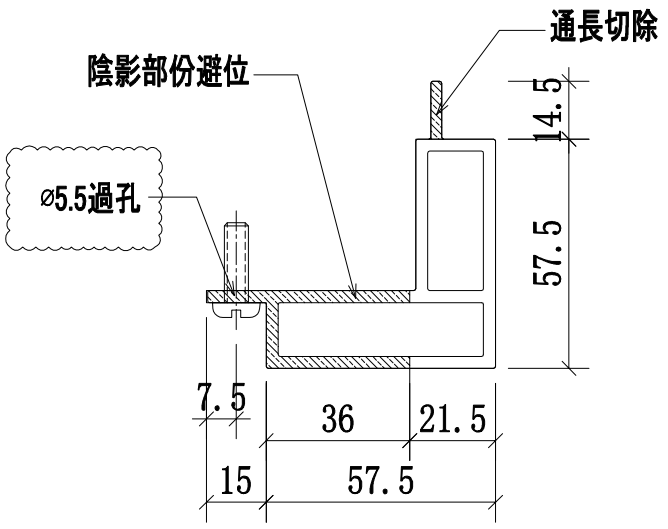

A-A
SCALE:2:1

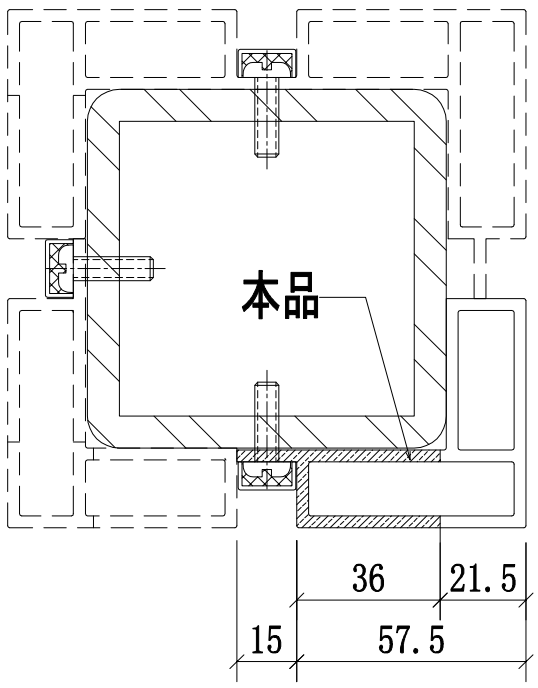


鋼格柵轉角位立柱拼裝圖


名稱	攔河轉角鋁材立柱	制圖	CJM	2021.1.15	修改	A		
材料	X85903(A9)	復核	—	—	日期	2021.03.23		
顏色	UCT806812XL-3	批準			圖號	52A;52-MS05-LMU04R		

美特鋁質 有限公司
MIDI Aluminium Fabricator Ltd.


工程號	J-852	地盤	亞皆老街／攔河

序號:	物料編號:	數量:	使用位置:	樓層:
1	52B-MS02-LMU01-1	**56**	SD-GB-5002B	T1/(2F~21F)
2	52B-MS02-LMU01-1	**60**	SD-GB-5002B	T2/(2F~22F)
3	52B-MS02-LMU01-1	**56**	SD-GB-5002B	T3/(2F~21F)

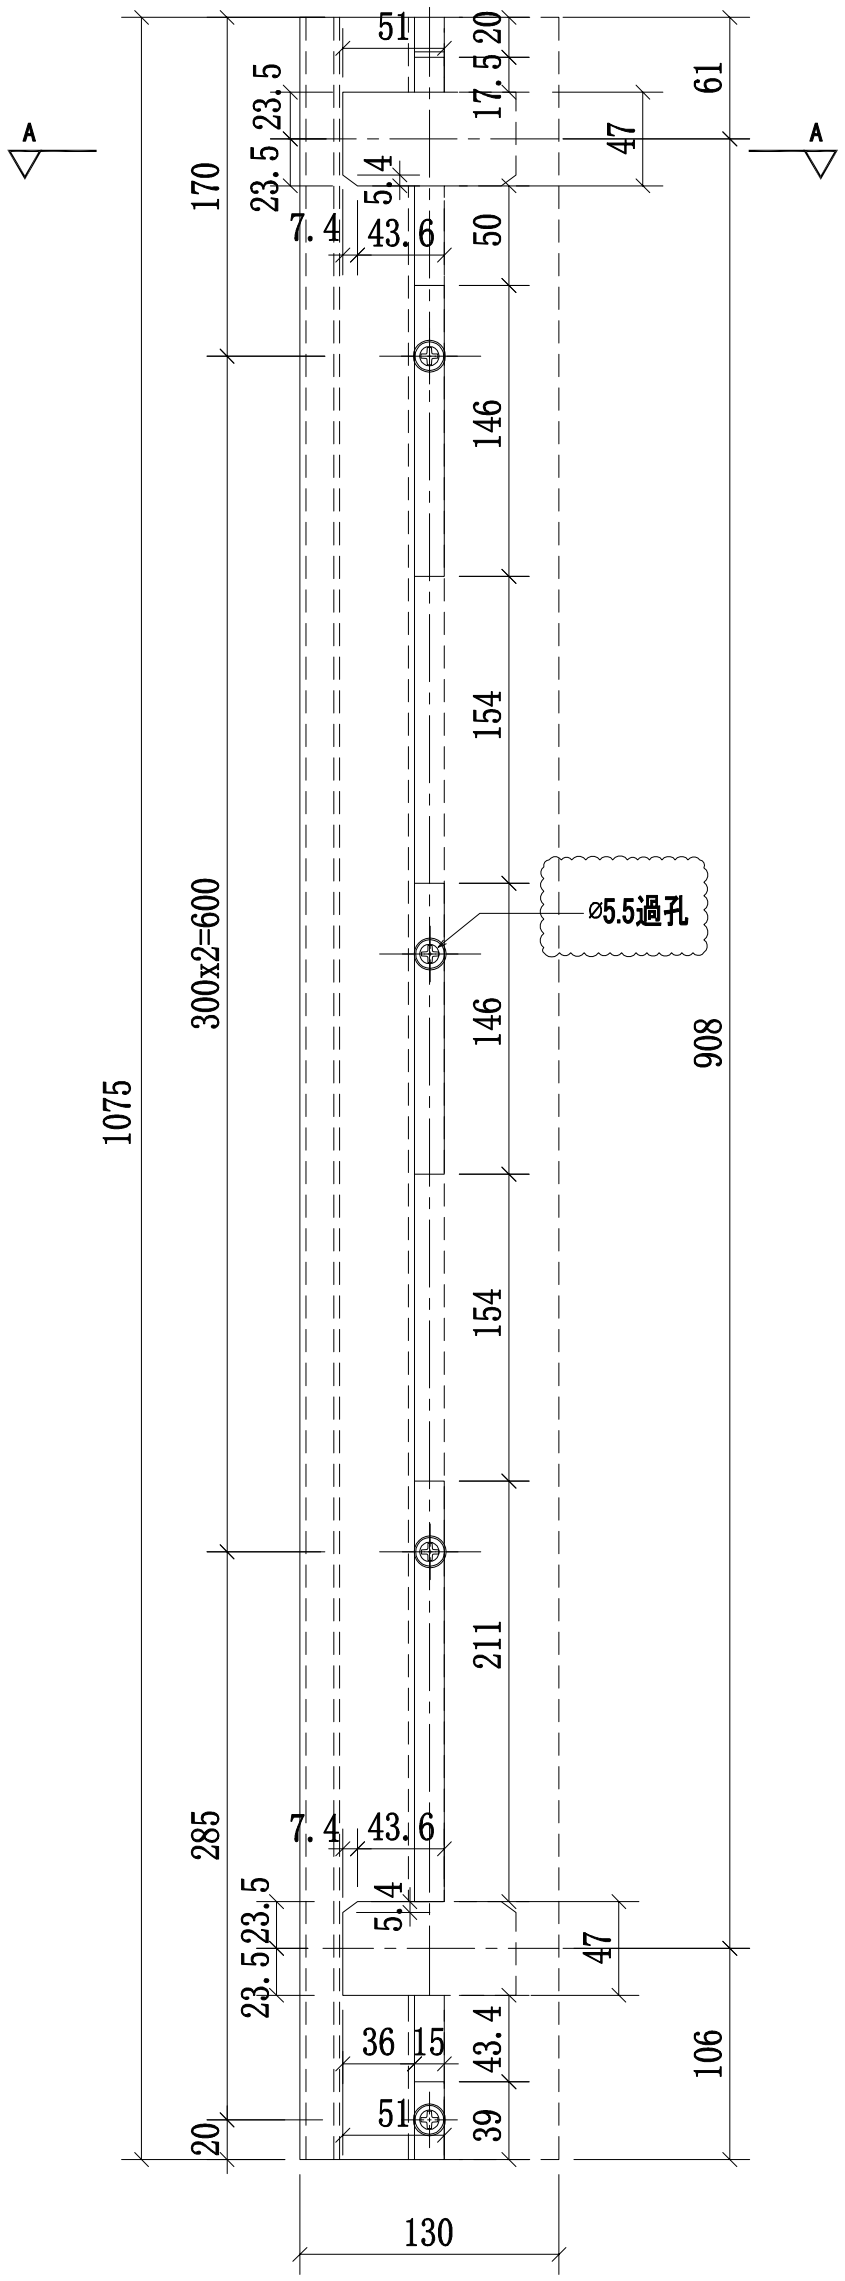

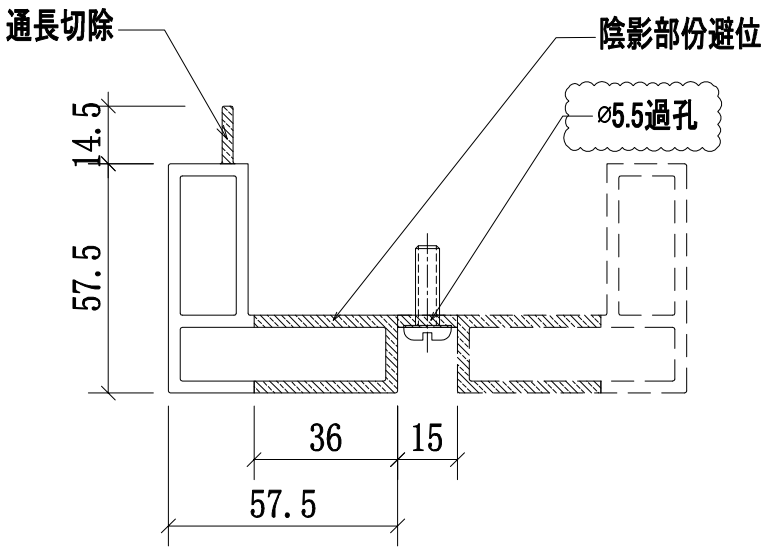

A-A
SCALE:2:1

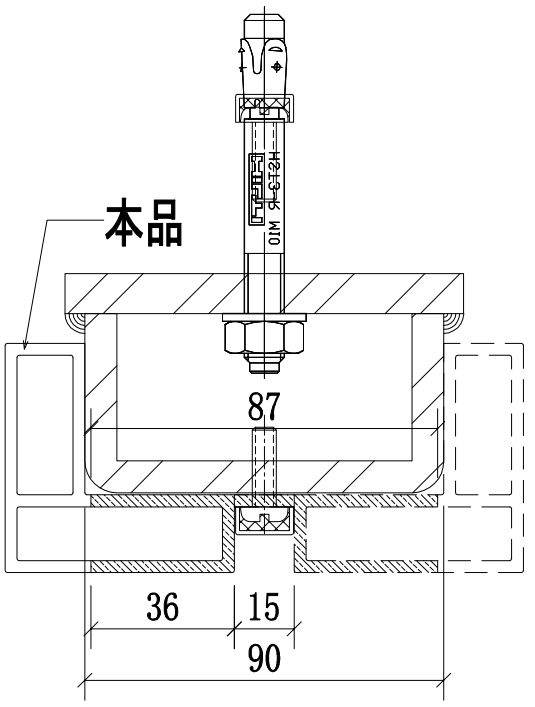


鋼格柵邊位立柱拼裝圖


名稱	攔河鋼格柵邊鋁材立柱	制圖	CJM	2021.1.15	修改	A		
材料	X85903(A9)	復核	—	—	日期	2021.03.23		
顏色	UCT806812XL-3	批準			圖號	52B-MS02-LMU01-1		

美特鋁質 有限公司
MIDI Aluminium Fabricator Ltd.


工程號	J-852	地盤	亞皆老街/攔河

序號:	物料編號:	數量:	使用位置:	樓層:
1	52B-MS02-LMU01-2	**56**	SD-GB-5002B	T1/(2F~21F)
2	52B-MS02-LMU01-2	**60**	SD-GB-5002B	T2/(2F~22F)
3	52B-MS02-LMU01-2	**56**	SD-GB-5002B	T3/(2F~21F)

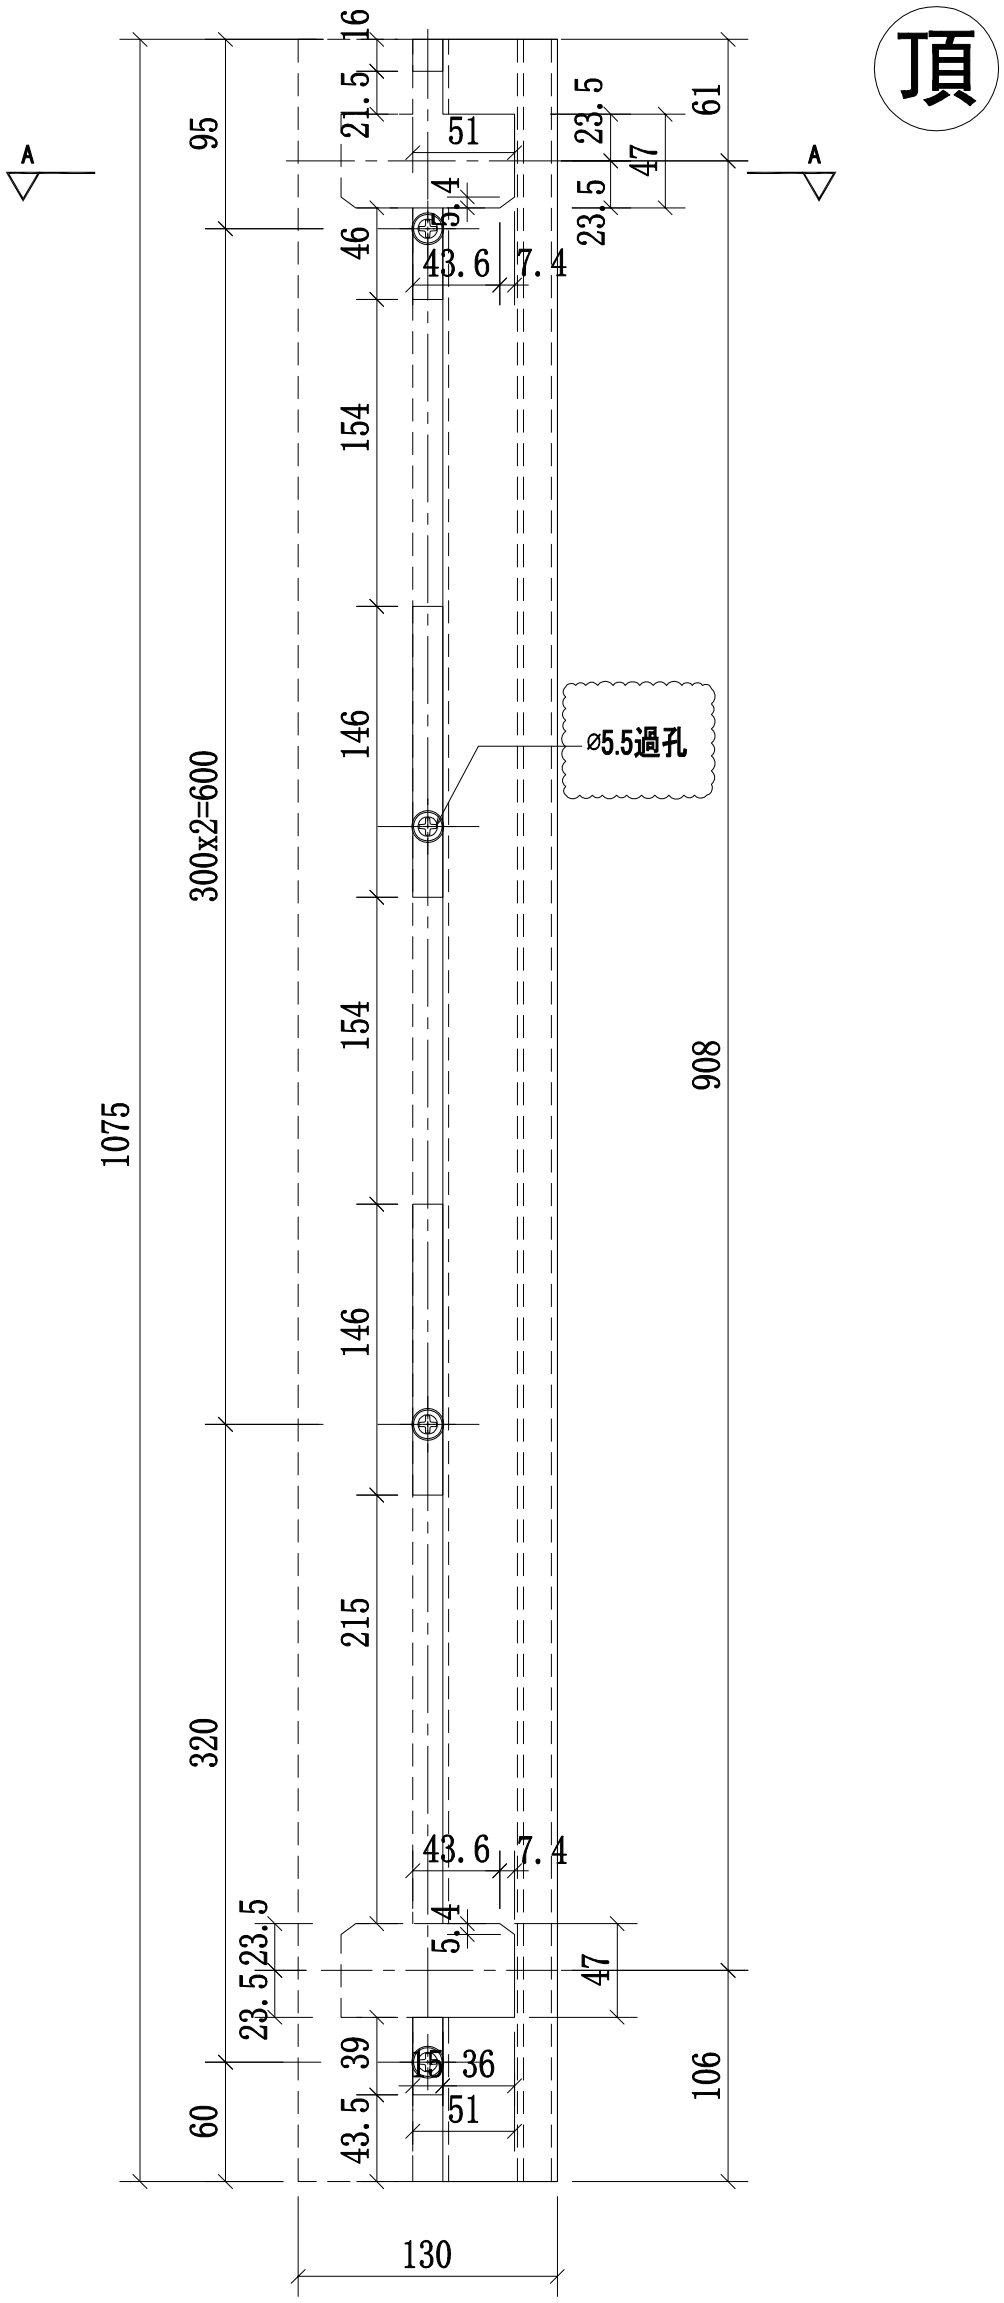

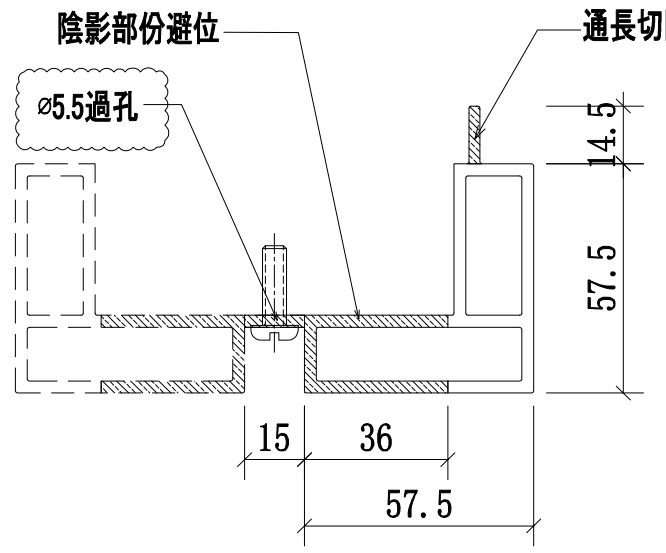

A-A
SCALE:2:1

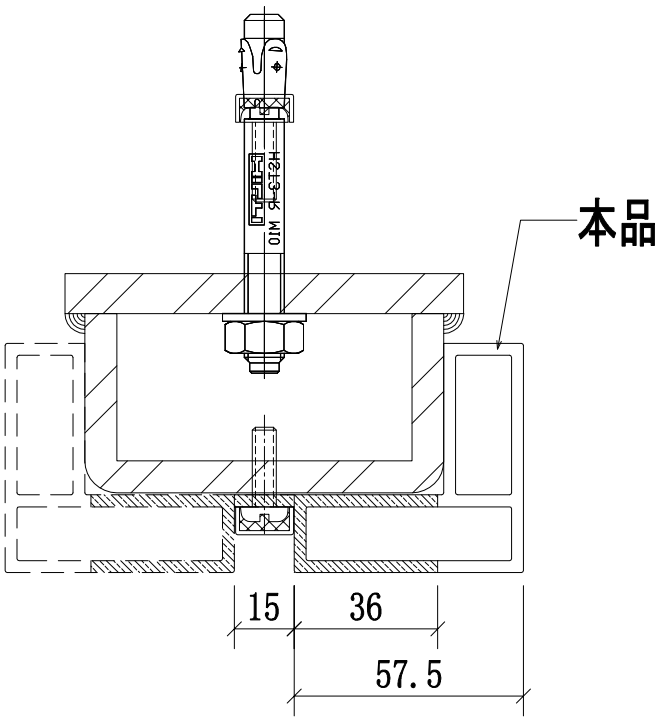


鋼格柵邊位立柱拼裝圖


名稱	攔河鋼格柵邊鋁材立柱	制圖	CJM	2021.1.15	修改	A		
材料	X85903(A9)	復核	—	—	日期	2021.03.23		
顏色	UCT806812XL-3	批準			圖號	52B-MS02-LMU01-2		

美特鋁質 有限公司
MIDI Aluminium Fabricator Ltd.


工程號	J-852	地盤	亞皆老街/攔河

序號:	物料編號:	數量:	使用位置:	樓層:
1	52B-MS02-LMU02	28	SD-GB-5002B	T1/(2F~21F)
2	52B-MS02-LMU02	30	SD-GB-5002B	T2/(2F~22F)
3	52B-MS02-LMU02	28	SD-GB-5002B	T3/(2F~21F)

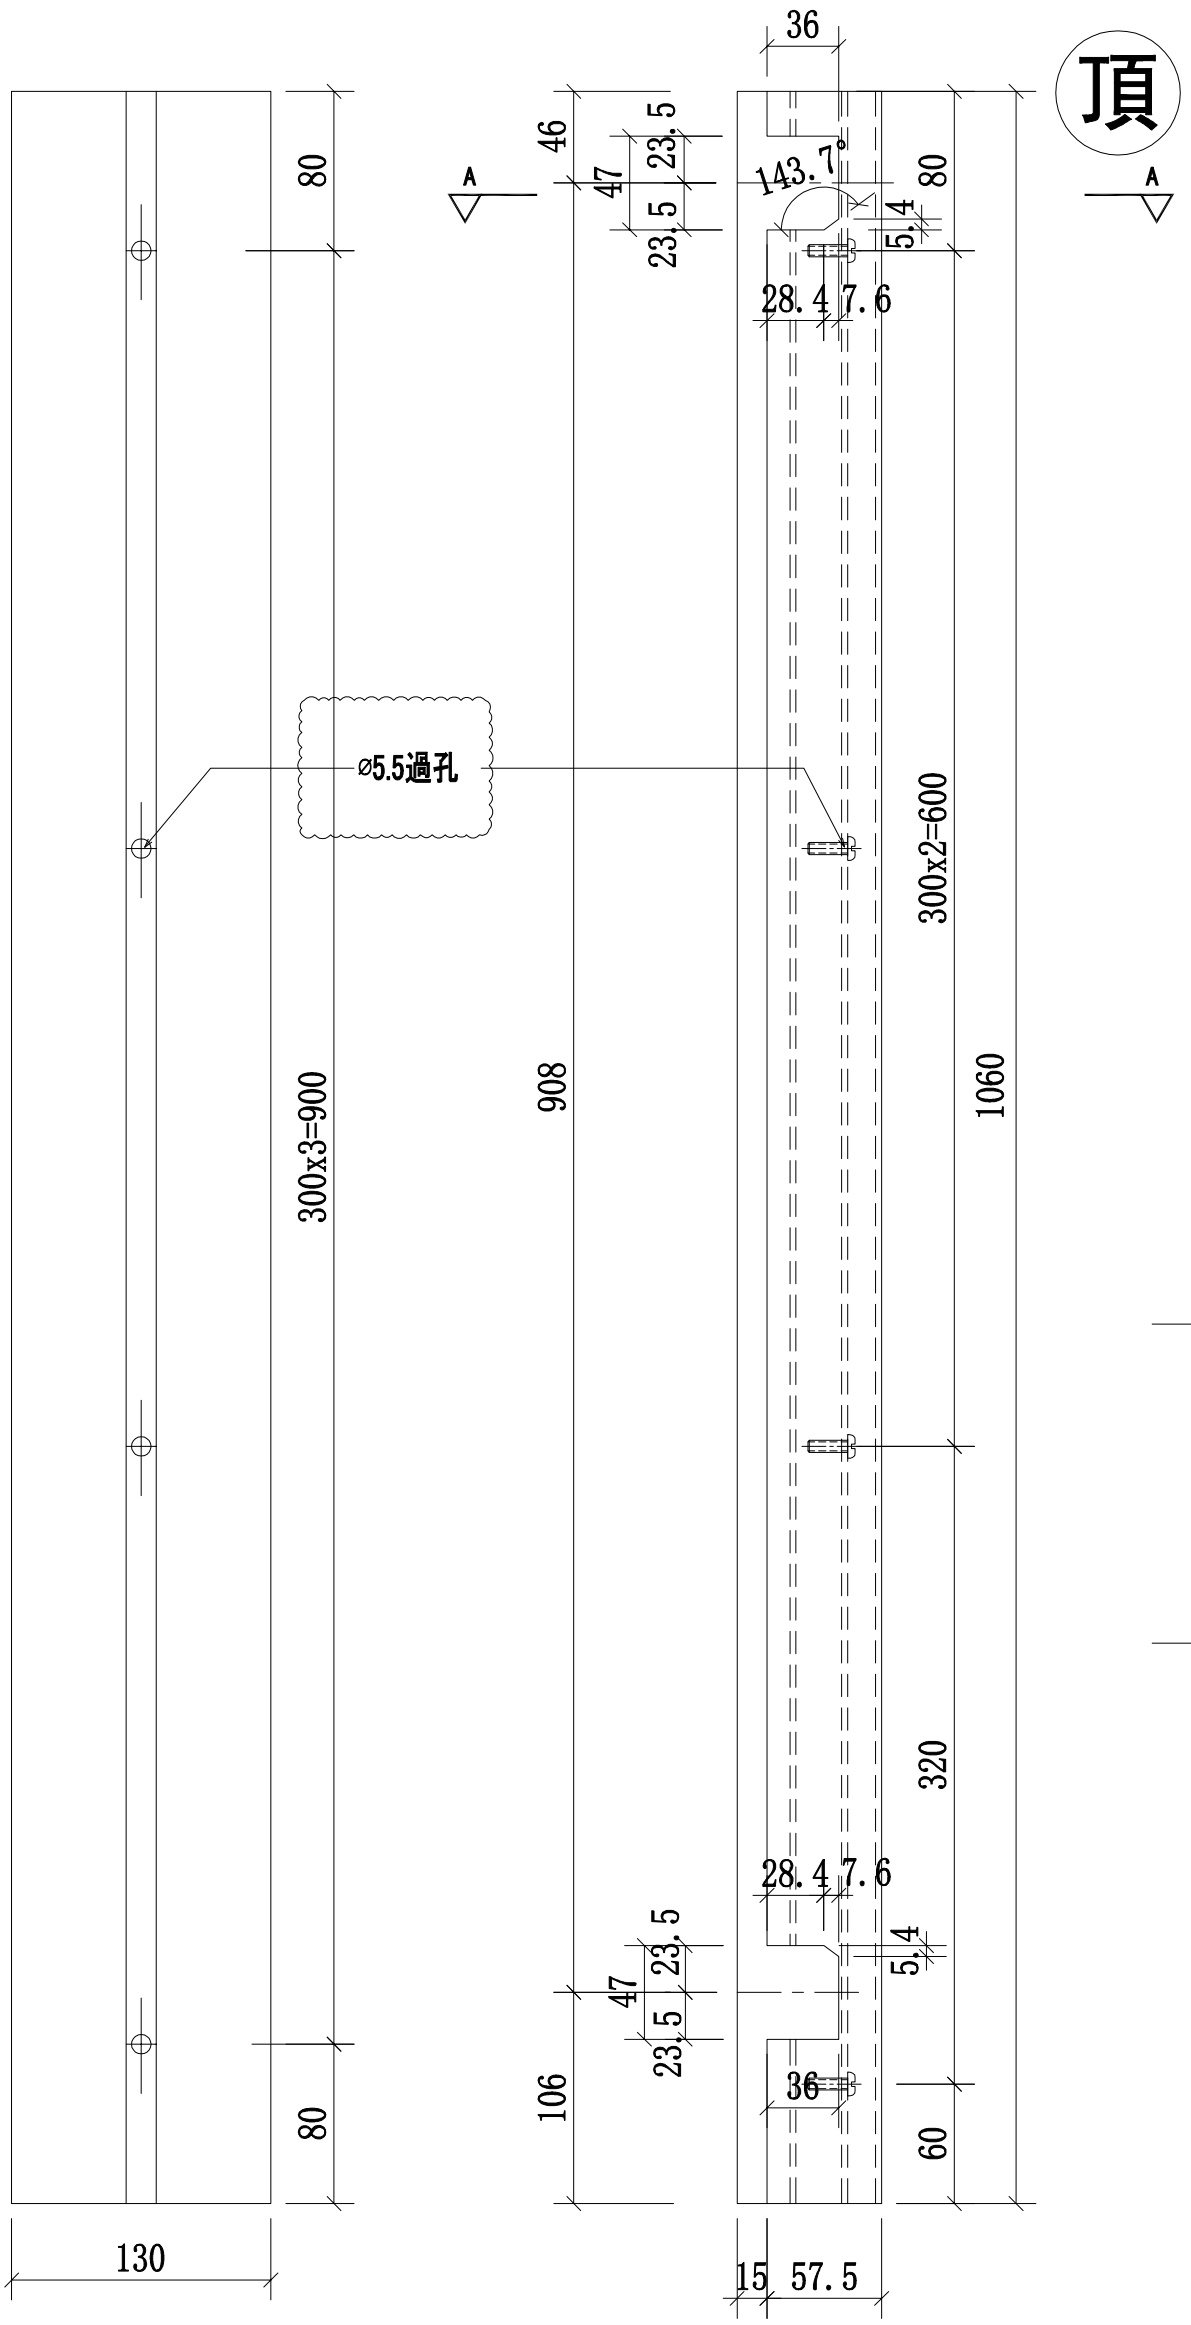

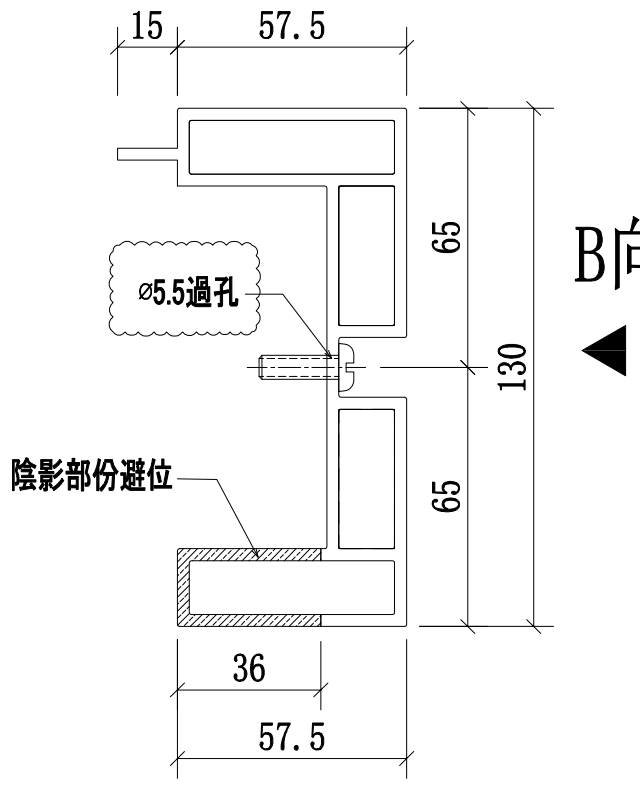

A-A
SCALE:2:1

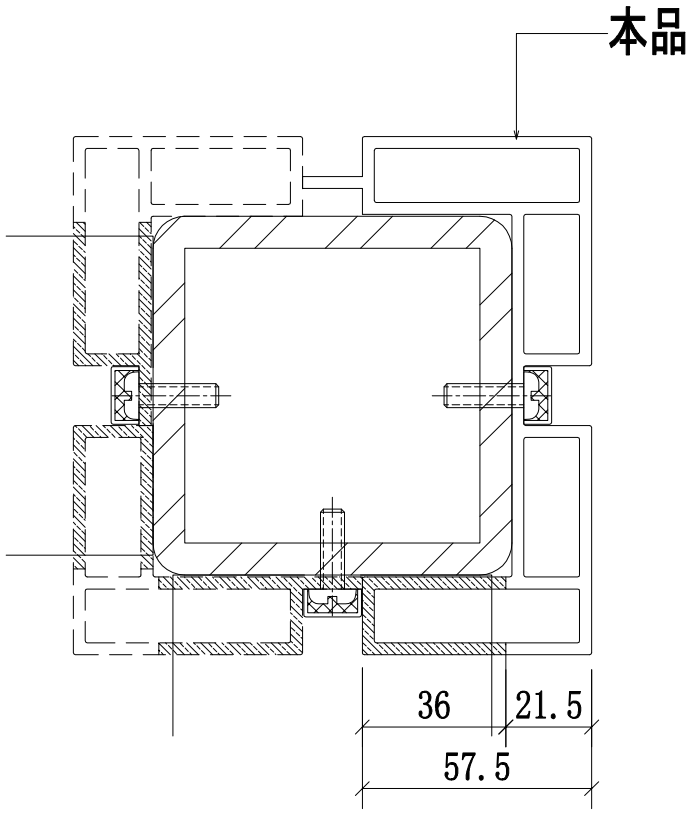


鋼格柵轉角位立柱拼裝圖

名稱	攔河鋼格柵轉角鋁材立柱	制圖	CJM	2021.1.15	修改	A		
材料	X85895(A1)	復核	—	—	日期	2021.03.23		
顏色	UCT806812XL-3	批準			圖號	52B-MS02-LMU02		

美特鋁質 有限公司
MIDI Aluminium Fabricator Ltd.

工程號	J-852	地盤	亞皆老街／攔河

序號:	物料編號:	數量:	使用位置:	樓層:
1	52B-MS02-LMU02R	28	SD-GB-5002B	T1/(2F~21F)
2	52B-MS02-LMU02R	30	SD-GB-5002B	T2/(2F~22F)
3	52B-MS02-LMU02R	28	SD-GB-5002B	T3/(2F~21F)

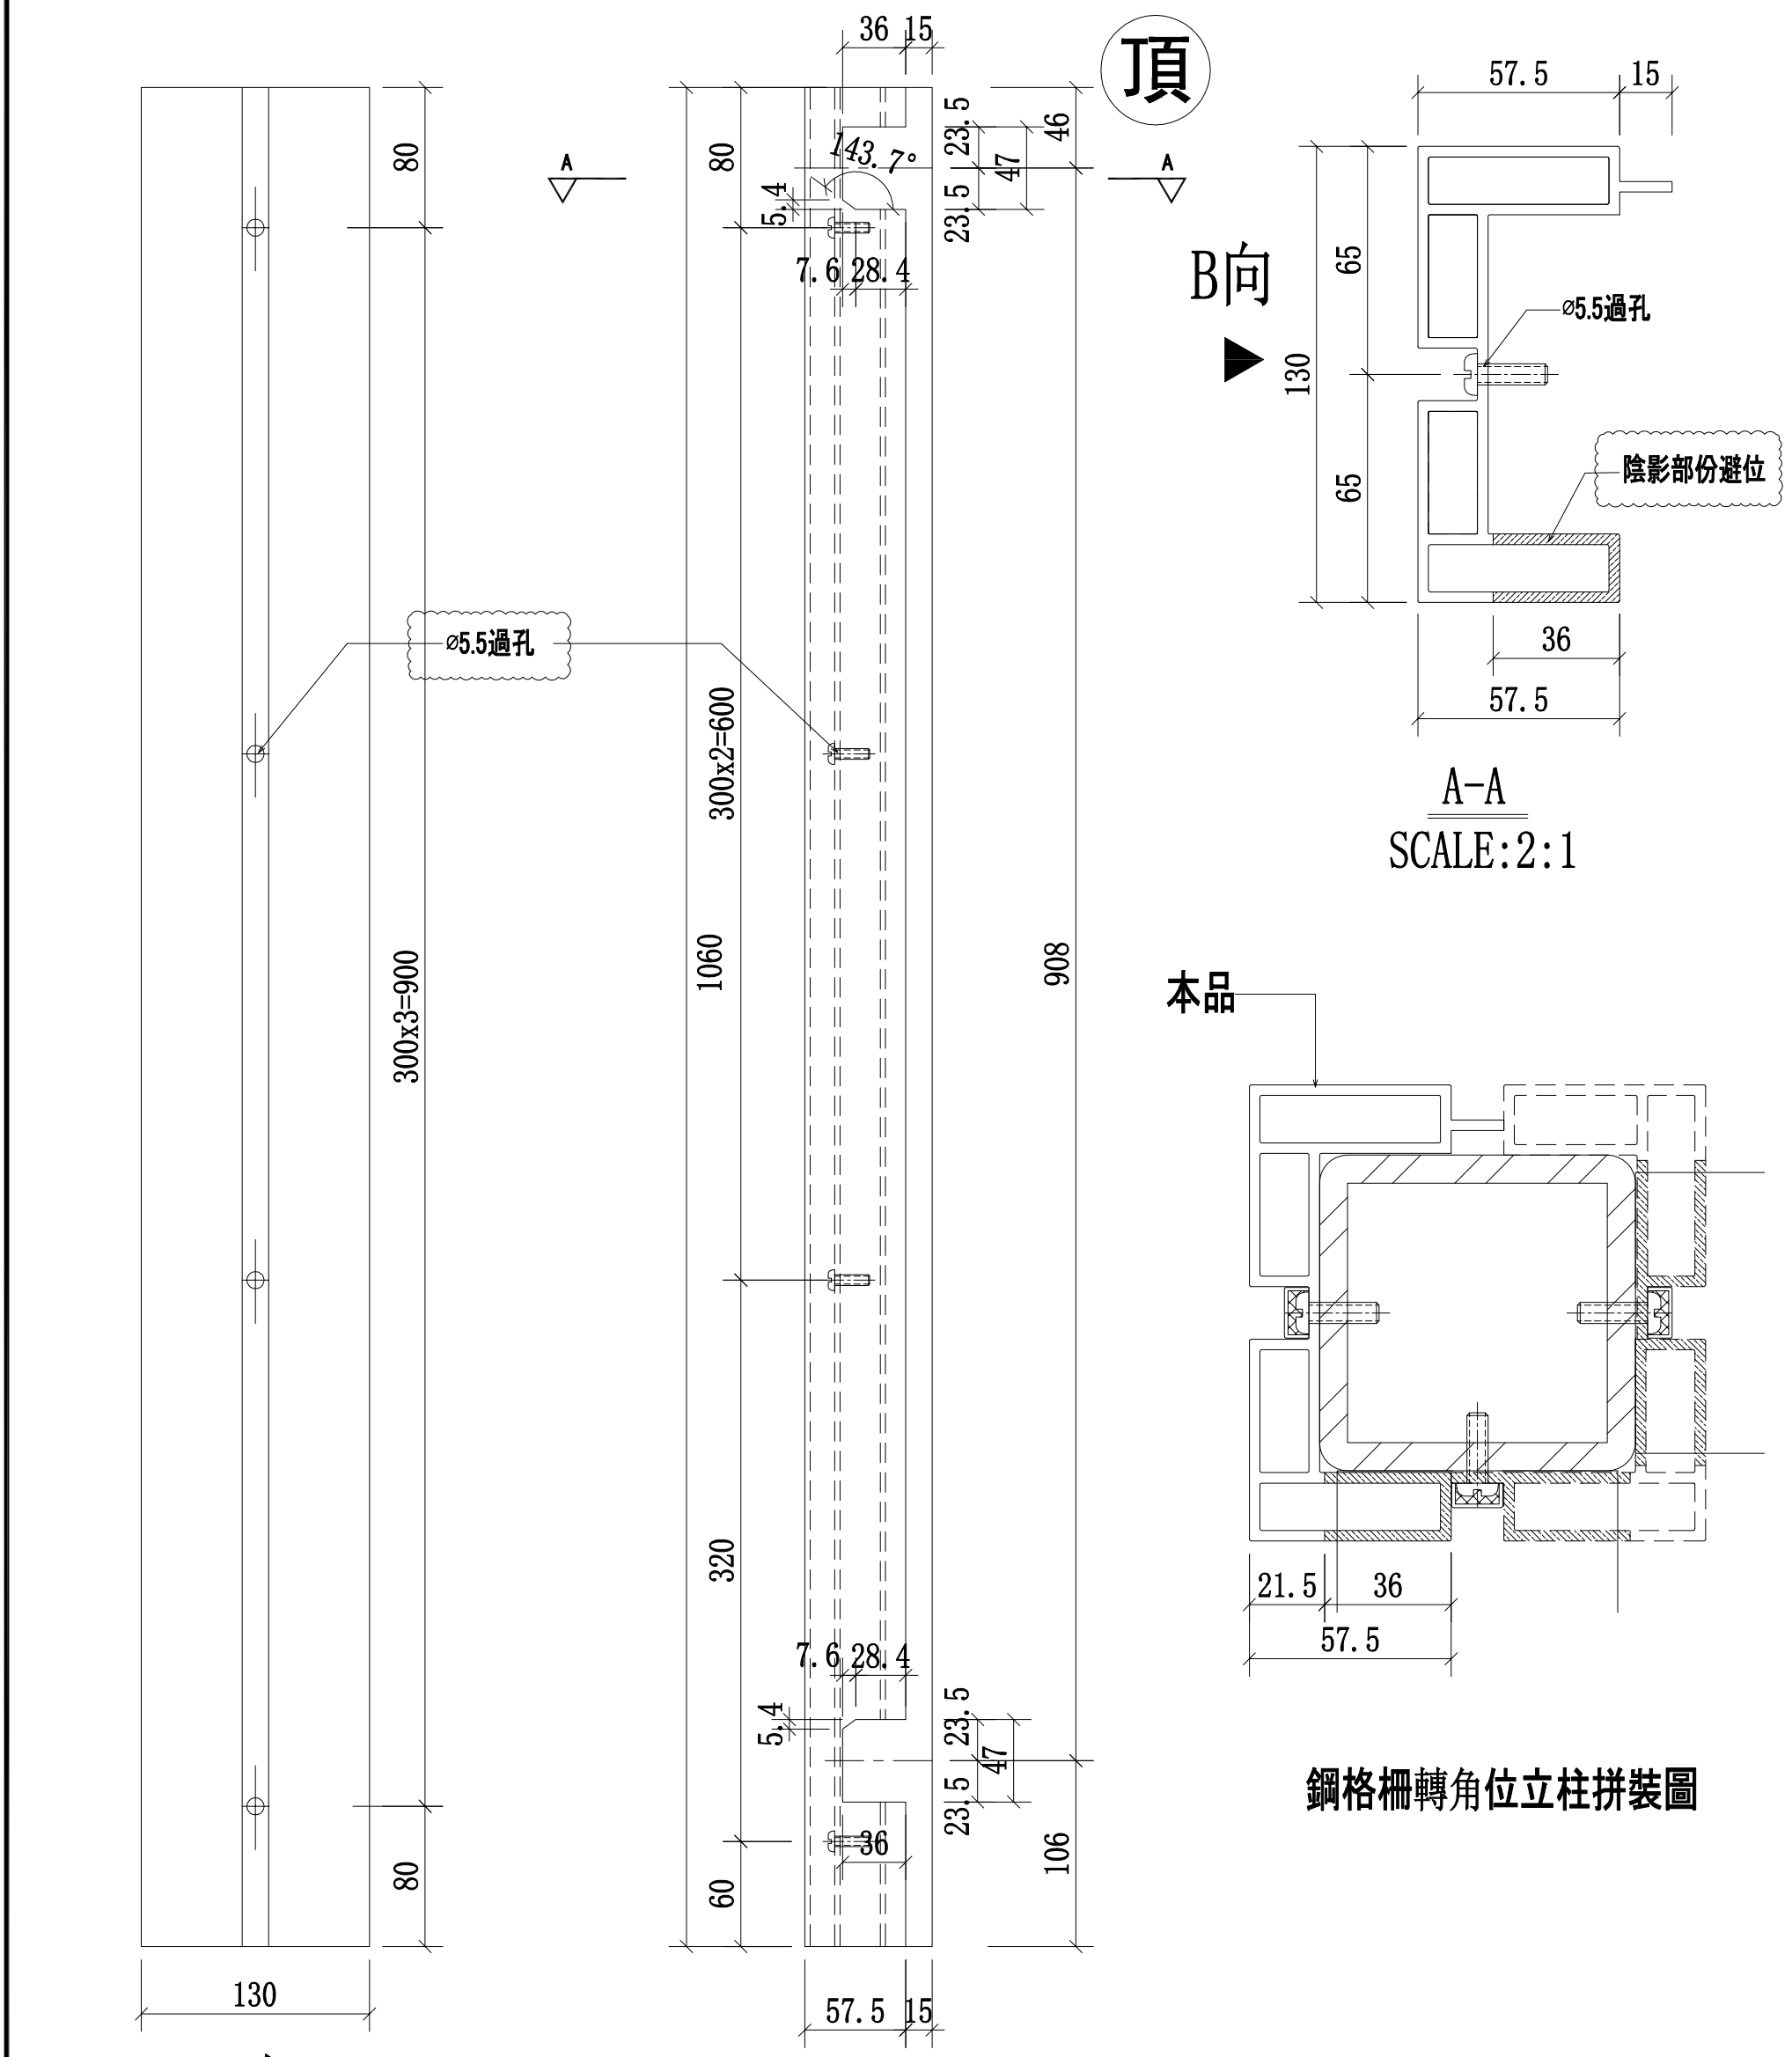

A-A
SCALE:2:1

B向


鋼格柵轉角位立柱拼裝圖


名稱	攔河鋼格柵轉角鋁材立柱	制圖	CJM	2021.1.15	修改	A		
材料	X85895(A1)	復核	—	—	日期	2021.03.23		
顏色	UCT806812XL-3	批準			圖號	52B-MS02-LMU02R		

美特鋁質 有限公司
MIDI Aluminium Fabricator Ltd.


工程號	J-852	地盤	亞皆老街 ／攔河

序號:	物料編號:	數量:	使用位置:	樓層:
1	52B-MS02-LMU03	28	SD-GB-5002B	T1/(2F~21F)
2	52B-MS02-LMU03	30	SD-GB-5002B	T2/(2F~22F)
3	52B-MS02-LMU03	28	SD-GB-5002B	T3/(2F~21F)

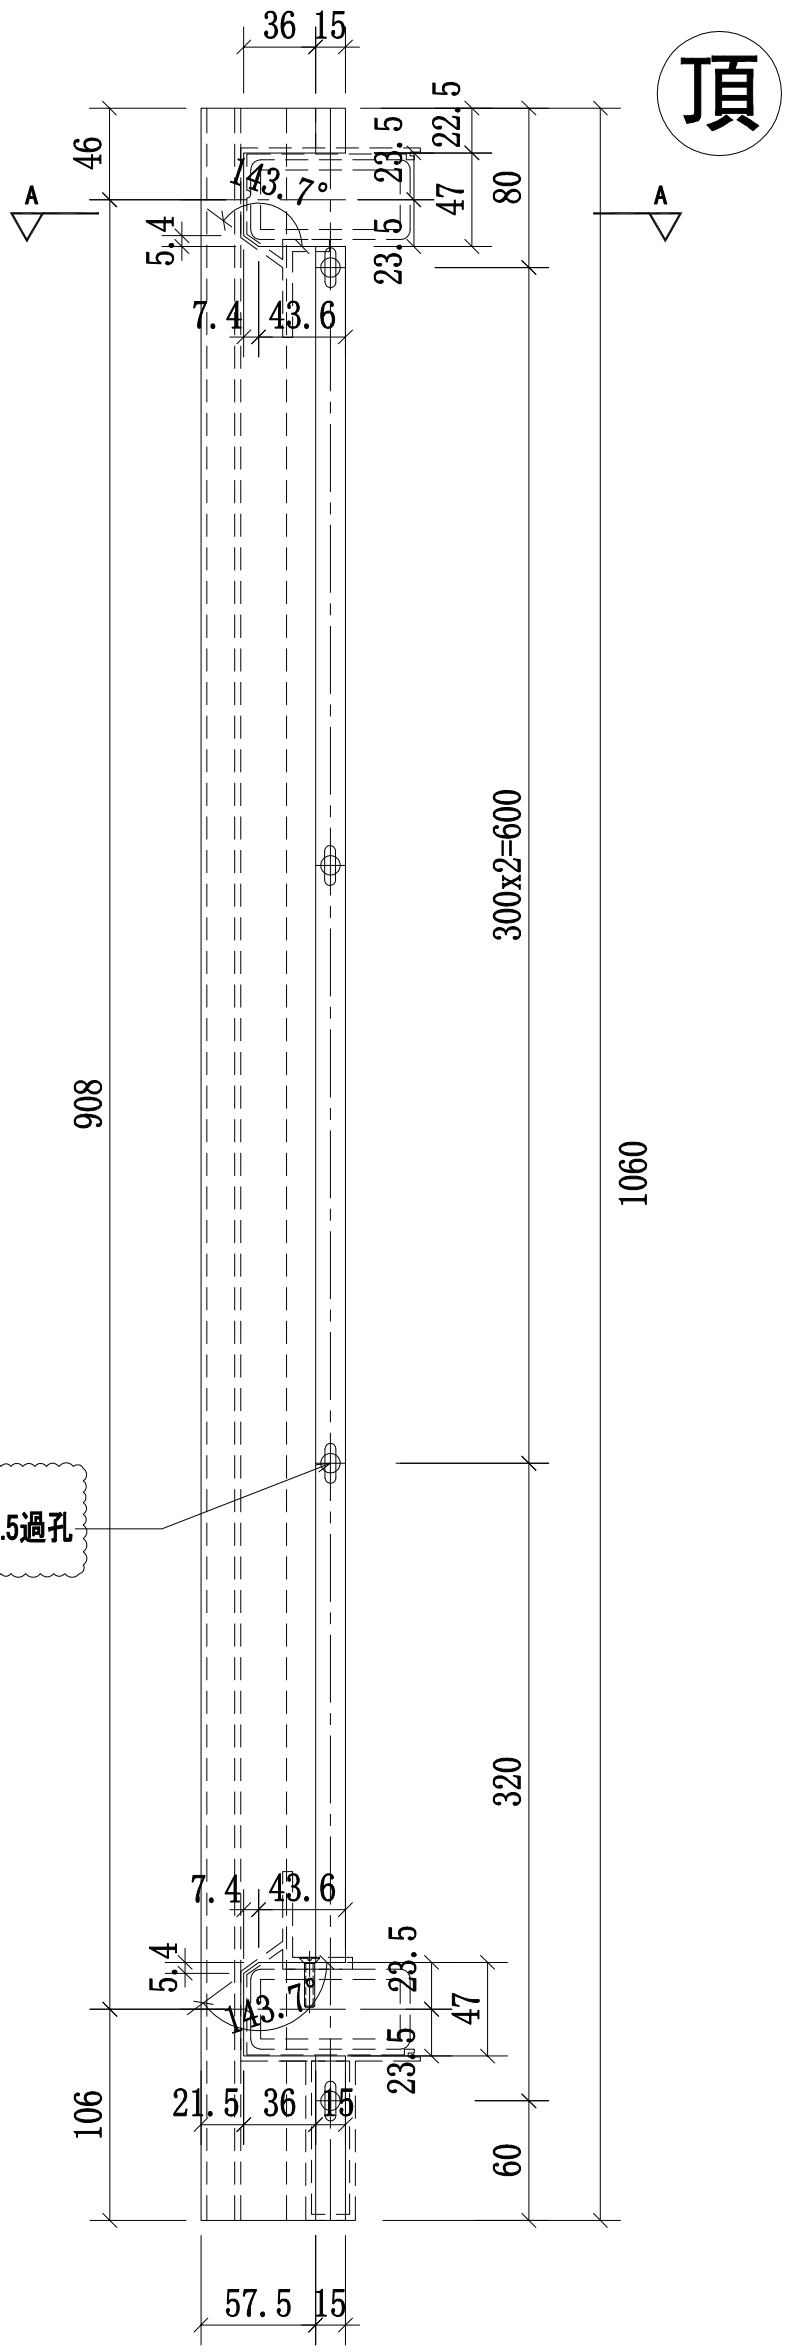

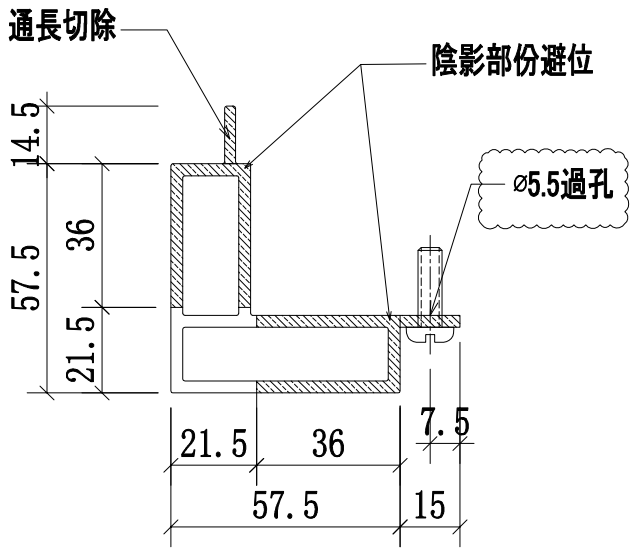

A-A
SCALE:2:1

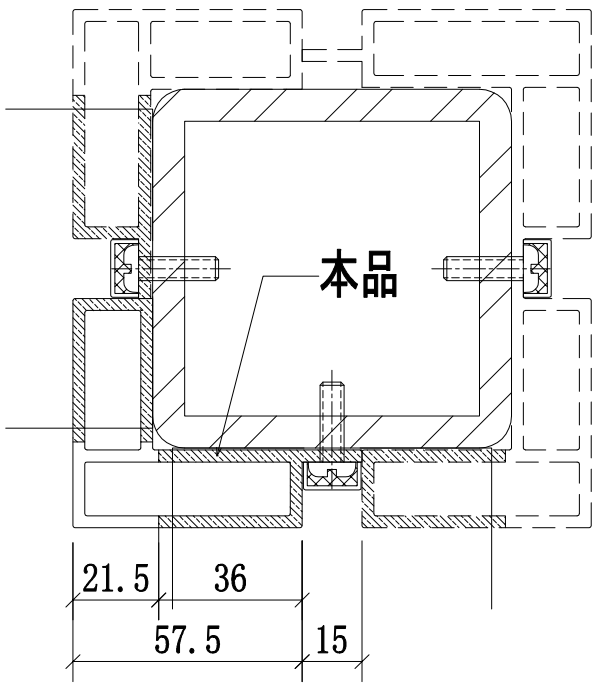


鋼格柵轉角位立柱拼裝圖


名稱	攔河鋼格柵轉角鋁材立柱	制圖	CJM	2021.1.15	修改	A		
材料	X85903(A9)	復核	—	—	日期	2021.03.23		
顏色	UCT806812XL-3	批準			圖號	52B-MS02-LMU03		

美特鋁質 有限公司
MIDI Aluminium Fabricator Ltd.


工程號	J-852	地盤	亞皆老街／攔河

序號:	物料編號:	數量:	使用位置:	樓層:
1	52B-MS02-LMU03R	28	SD-GB-5002B	T1/(2F~21F)
2	52B-MS02-LMU03R	30	SD-GB-5002B	T2/(2F~22F)
3	52B-MS02-LMU03R	28	SD-GB-5002B	T3/(2F~21F)

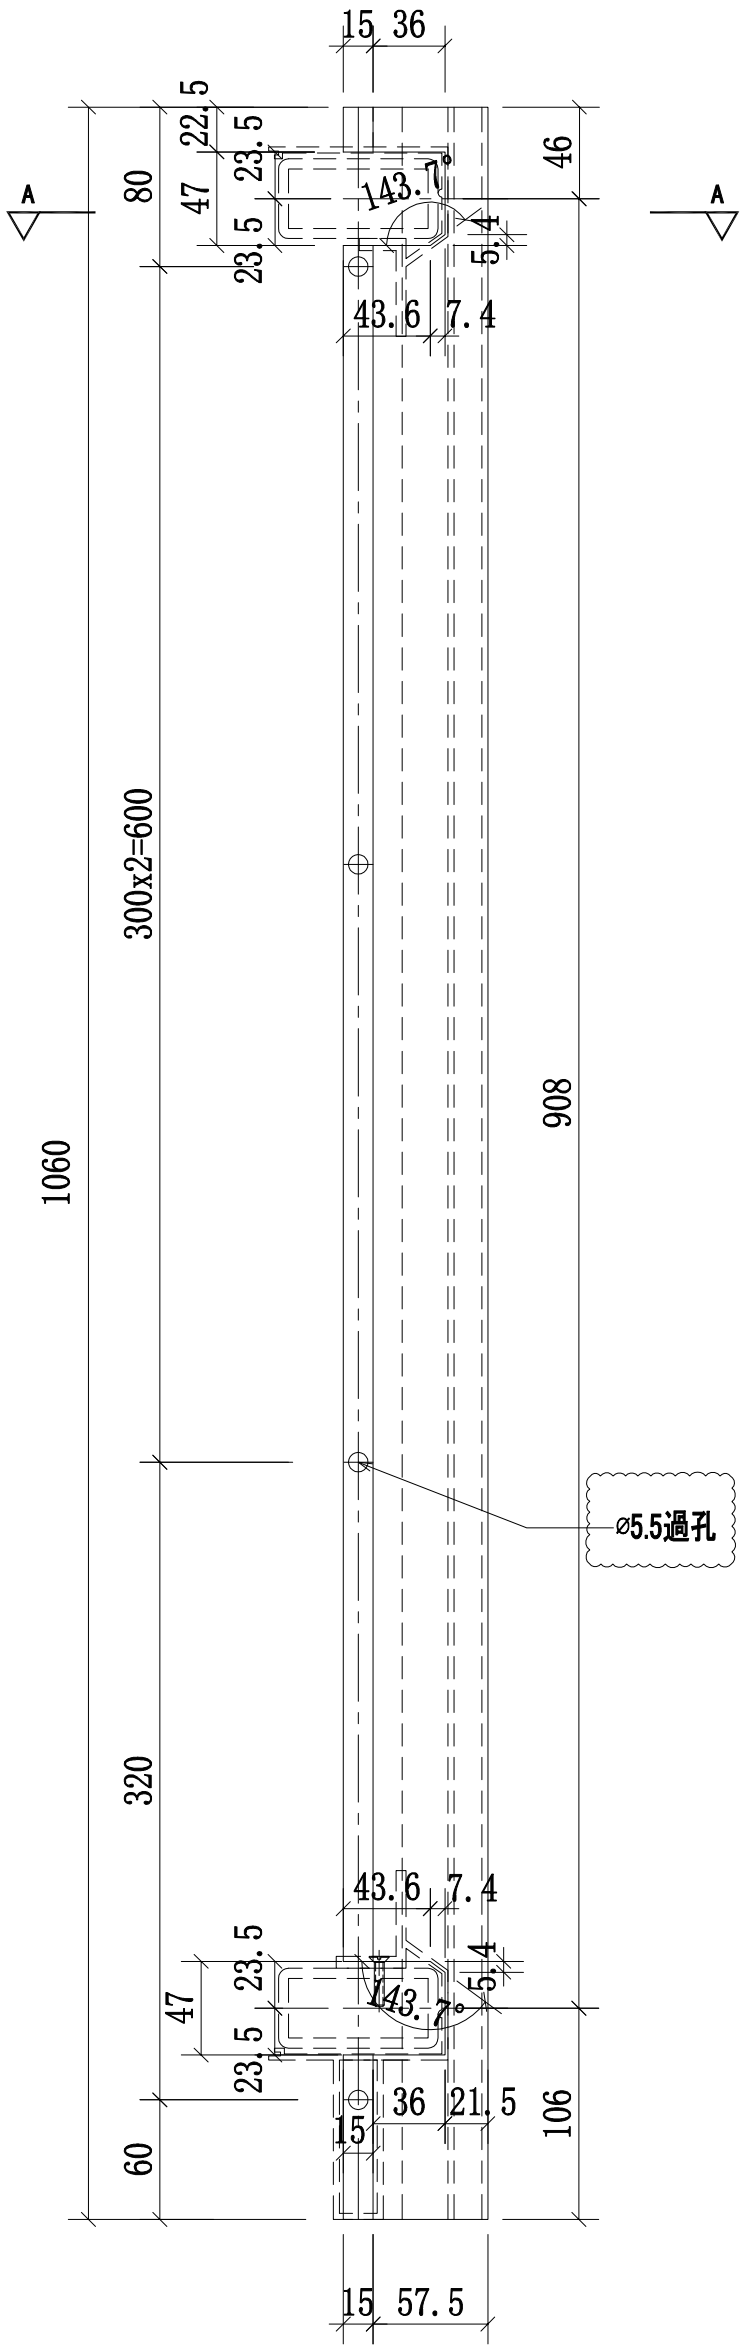

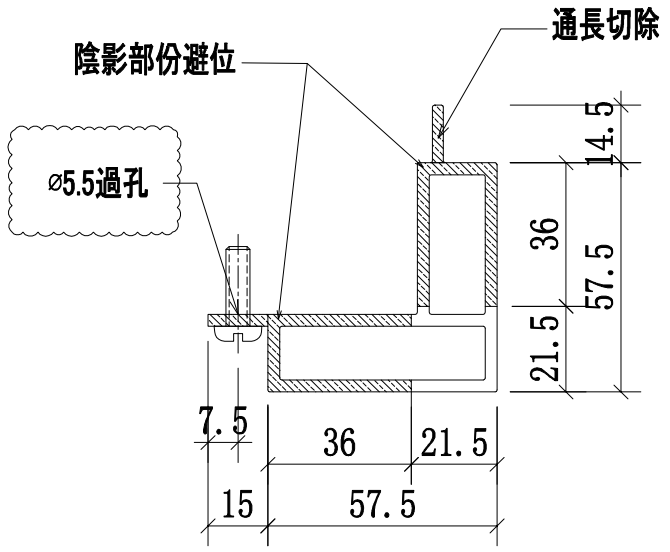

A-A
SCALE:2:1

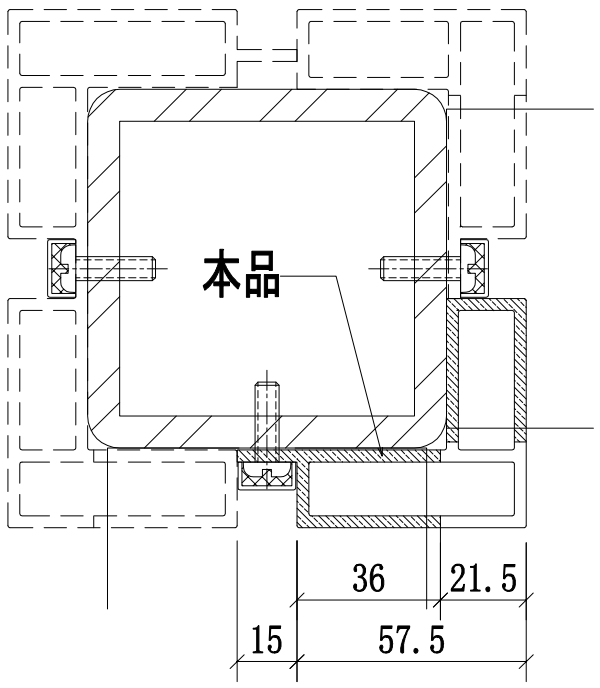


鋼格柵轉角位立柱拼裝圖


名稱	攔河鋼格柵轉角鋁材立柱	制圖	CJM	2021.1.15	修改	A		
材料	X85903(A9)	復核	—	—	日期	2021.03.23		
顏色	UCT806812XL-3	批準			圖號	52B-MS02-LMU03R		

美特鋁質 有限公司
MIDI Aluminium Fabricator Ltd.


工程號	J-852	地盤	亞皆老街 ／攔河

序號:	物料編號:	數量:	使用位置:	樓層:
1	52B-MS02-LMU04	28	SD-GB-5002B	T1/(2F~21F)
2	52B-MS02-LMU04	30	SD-GB-5002B	T2/(2F~22F)
3	52B-MS02-LMU04	28	SD-GB-5002B	T3/(2F~21F)

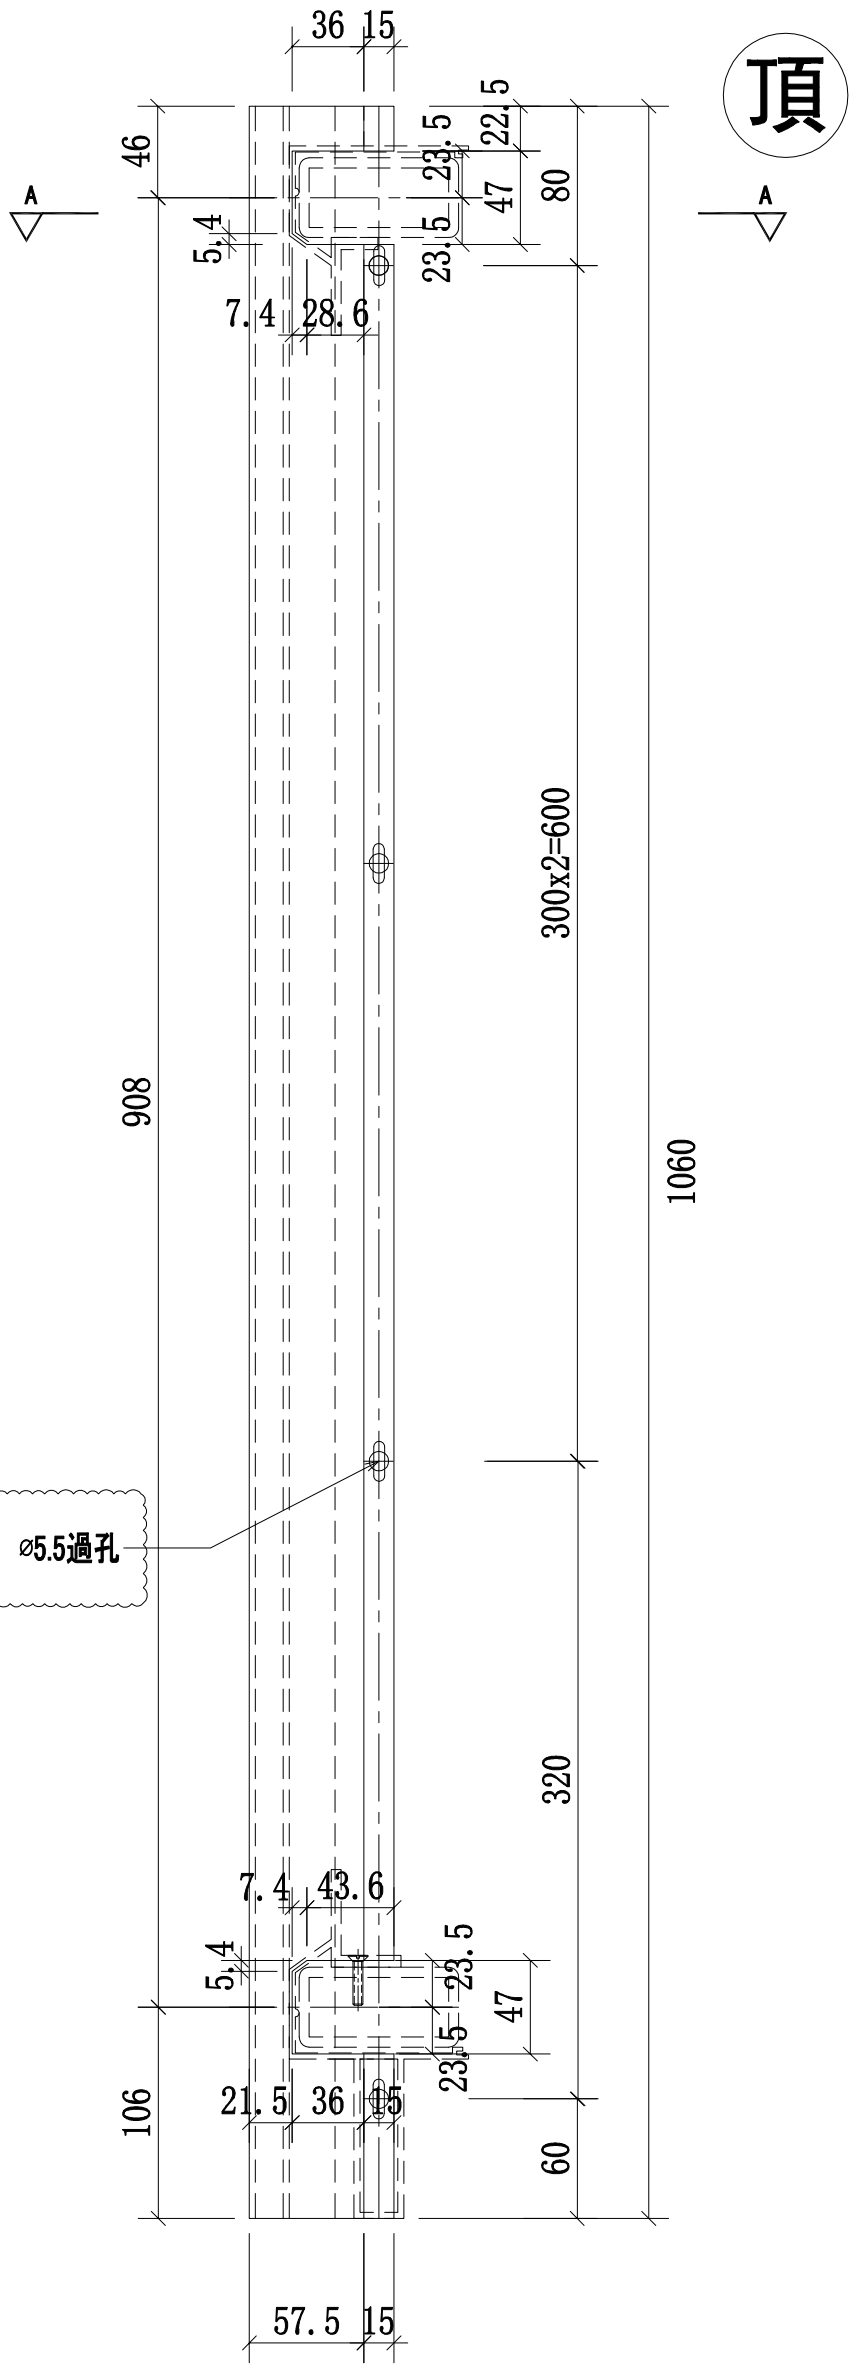

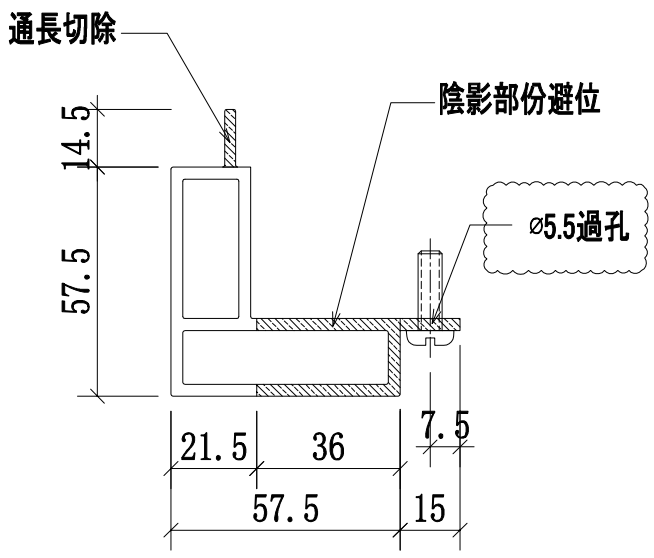

A-A
SCALE:2:1

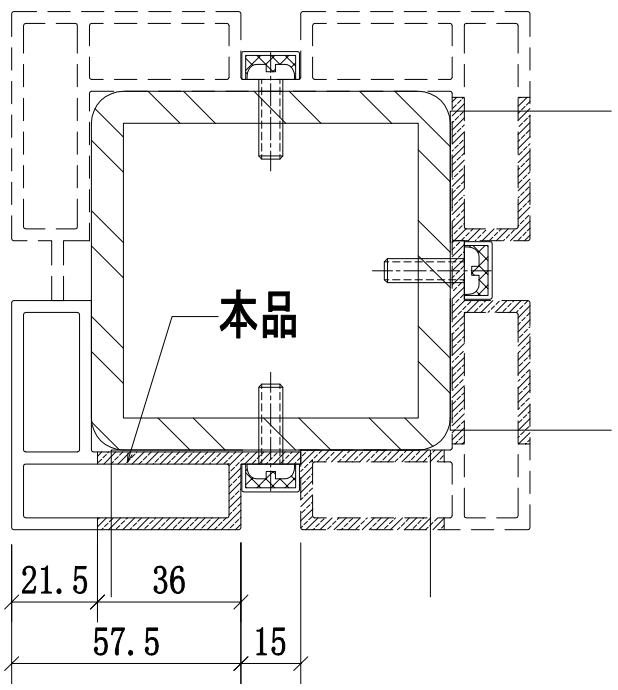


鋼格柵轉角位立柱拼裝圖


名稱	攔河鋼格柵轉角鋁材立柱	制圖	CJM	2021.1.15	修改	A		
材料	X85903(A9)	復核	—	—	日期	2021.03.23		
顏色	UCT806812XL-3	批準			圖號	52B-MS02-LMU04		

美特鋁質 有限公司
MIDI Aluminium Fabricator Ltd.


工程號	J-852	地盤	亞皆老街 ／攔河

序號:	物料編號:	數量:	使用位置:	樓層:
1	52B-MS02-LMU04R	**28**	SD-GB-5002B	T1/(2F~21F)
2	52B-MS02-LMU04R	**30**	SD-GB-5002B	T2/(2F~22F)
3	52B-MS02-LMU04R	**28**	SD-GB-5002B	T3/(2F~21F)

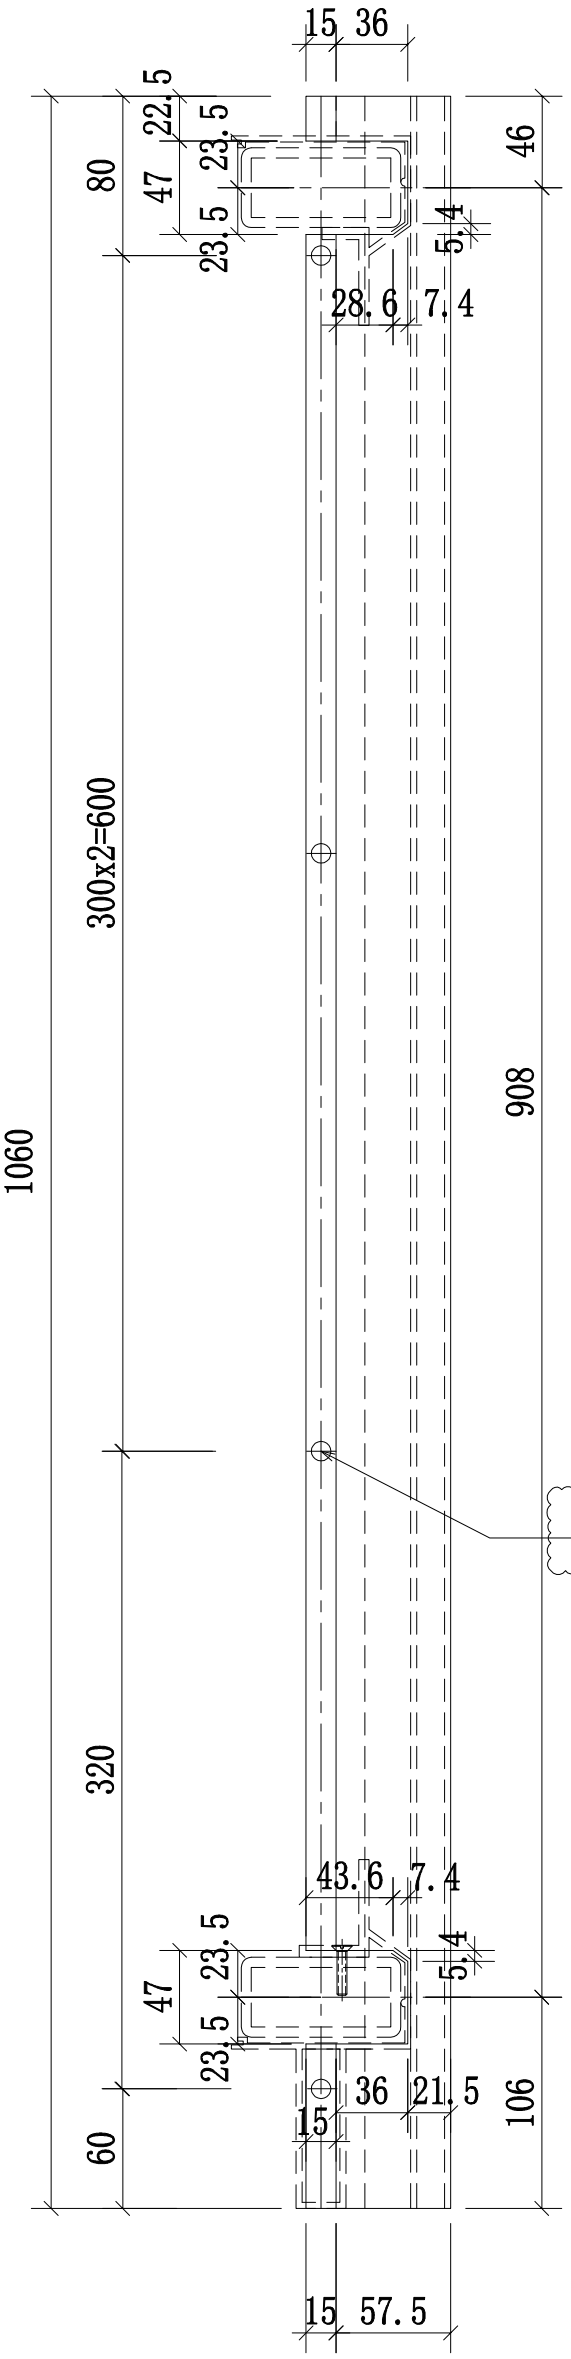

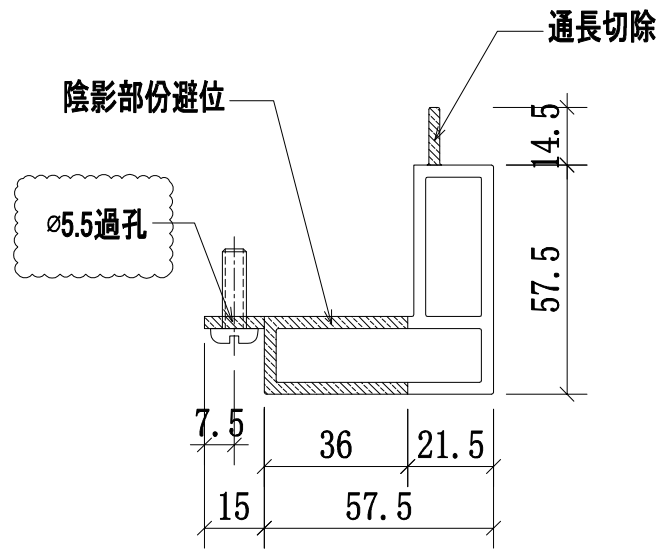

A-A
SCALE:2:1

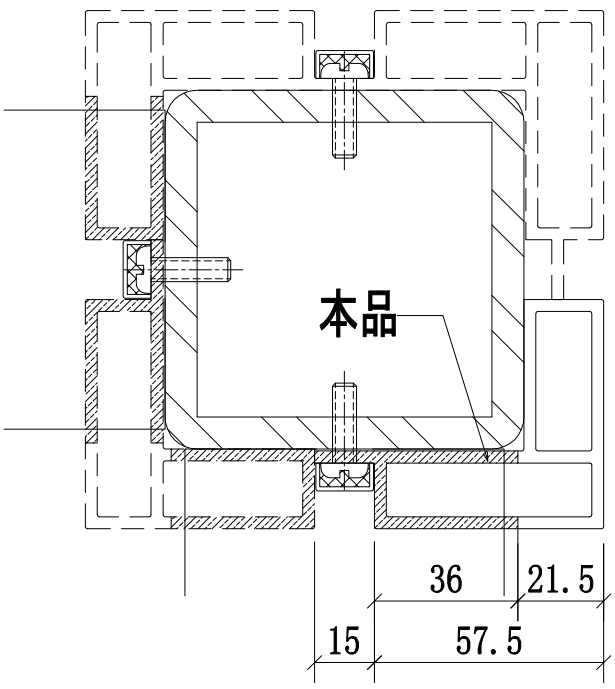


鋼格柵轉角位立柱拼裝圖

名稱	攔河鋼格柵轉角鋁材立柱	制圖	CJM	2021.1.15	修改	A		
材料	X85903(A9)	復核	—	—	日期	2021.03.23		
顏色	UCT806812XL-3	批準			圖號	52B-MS02-LMU04R		

美特鋁質 有限公司
MIDI Aluminium Fabricator Ltd.

工程號	J-852	地盤	亞皆老街/攔河

序號:	物料編號:	數量:	使用位置:	樓層:
1	52A-MS05-LTR01-A6(頂)	2	SD-GB-5002A	T1/(1F)
2	52A-MS05-LTR01-A6(頂)	2	SD-GB-5002A	T2/(1F)
3	52A-MS05-LTR01-A6(頂)	1	SD-GB-5002A	T3/(1F)
4	52-MS05-LTR01-A6(頂)	1	SD-GB-5002	T3/(1F)
5	52A-MS05-LTR01R-A6(頂)	2	SD-GB-5002A	T1/(1F)
6	52A-MS05-LTR01R-A6(頂)	2	SD-GB-5002A	T2/(1F)
7	52A-MS05-LTR01R-A6(頂)	1	SD-GB-5002A	T3/(1F)
8	52-MS05-LTR01R-A6(頂)	1	SD-GB-5002	T3/(1F)

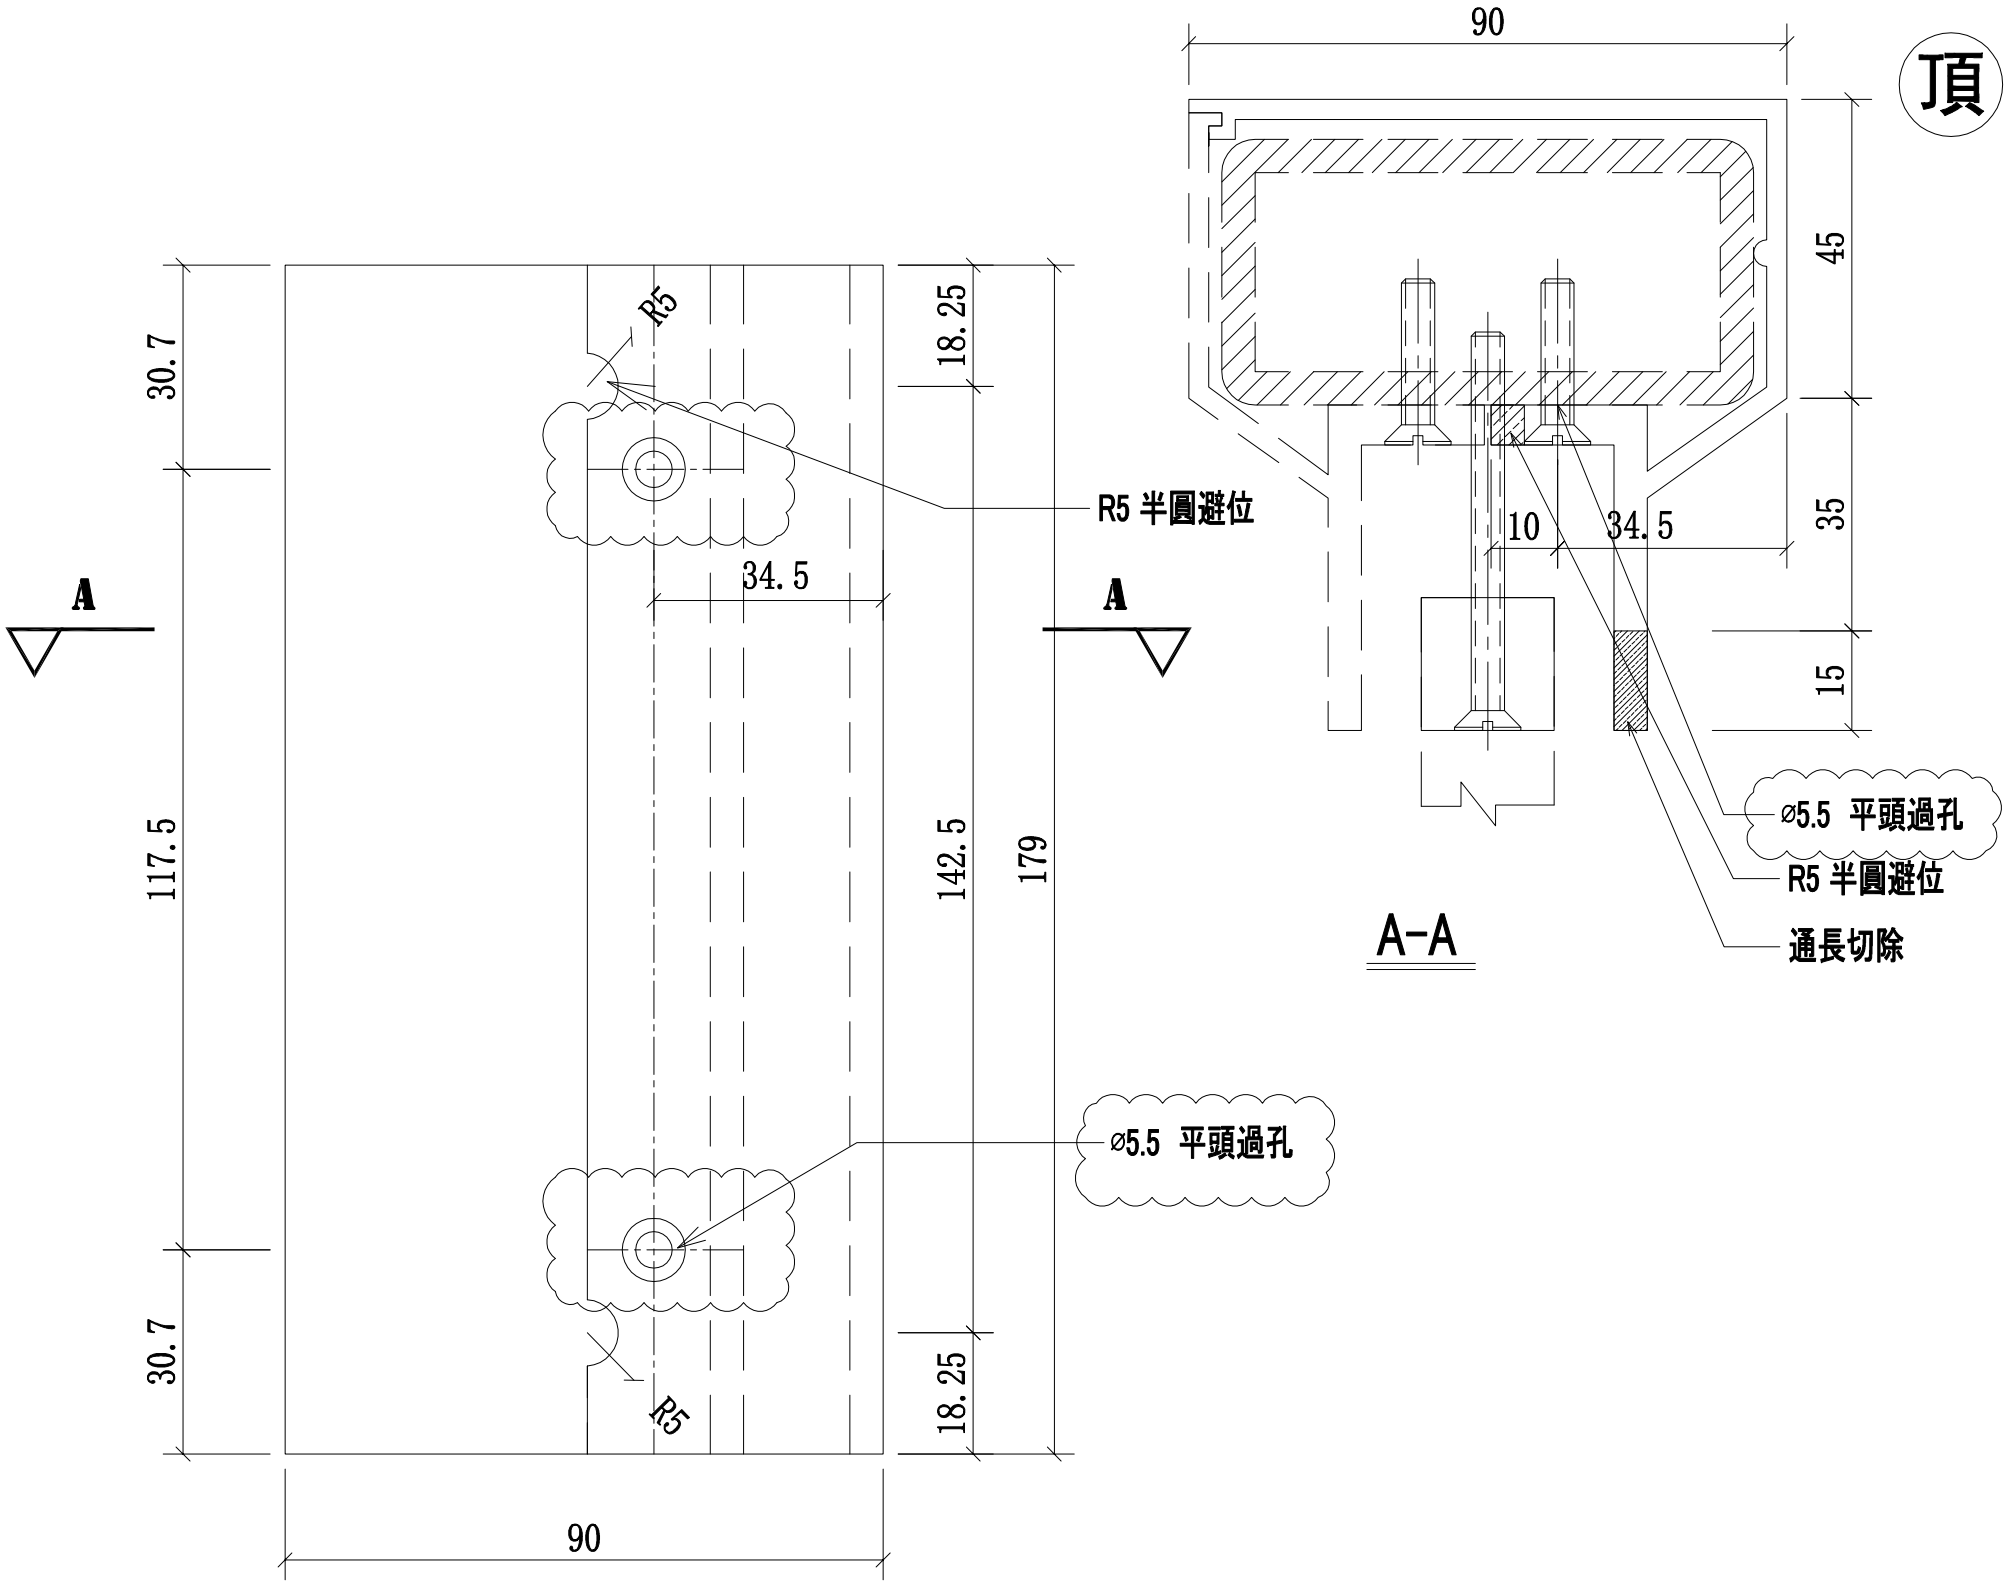



名稱	攔河鋁橫梁	制圖	CJM	2021.1.15	修改	A		
材料	X85900(A6)	復核	—	—	日期	2021.03.23		
顏色	UCT806812XL-3	批準			圖號	52A,52-MS05-LTR01-A6(頂)		

美特鋁質 有限公司
MIDI Aluminium Fabricator Ltd.

工程號	J-852	地盤	亞皆老街／攔河

序號:	物料編號:	數量:	使用位置:	樓層:
1	52A-MS05-LTR01-A7(頂)	2	SD-GB-5002A	T1/(1F)
2	52A-MS05-LTR01-A7(頂)	2	SD-GB-5002A	T2/(1F)
3	52A-MS05-LTR01-A7(頂)	1	SD-GB-5002A	T3/(1F)
4	52-MS05-LTR01-A7(頂)	1	SD-GB-5002	T3/(1F)
5	52A-MS05-LTR0R1-A7(頂)	2	SD-GB-5002A	T1/(1F)
6	52A-MS05-LTR01R-A7(頂)	2	SD-GB-5002A	T2/(1F)
7	52A-MS05-LTR01R-A7(頂)	1	SD-GB-5002A	T3/(1F)
8	52-MS05-LTR01R-A7(頂)	1	SD-GB-5002	T3/(1F)

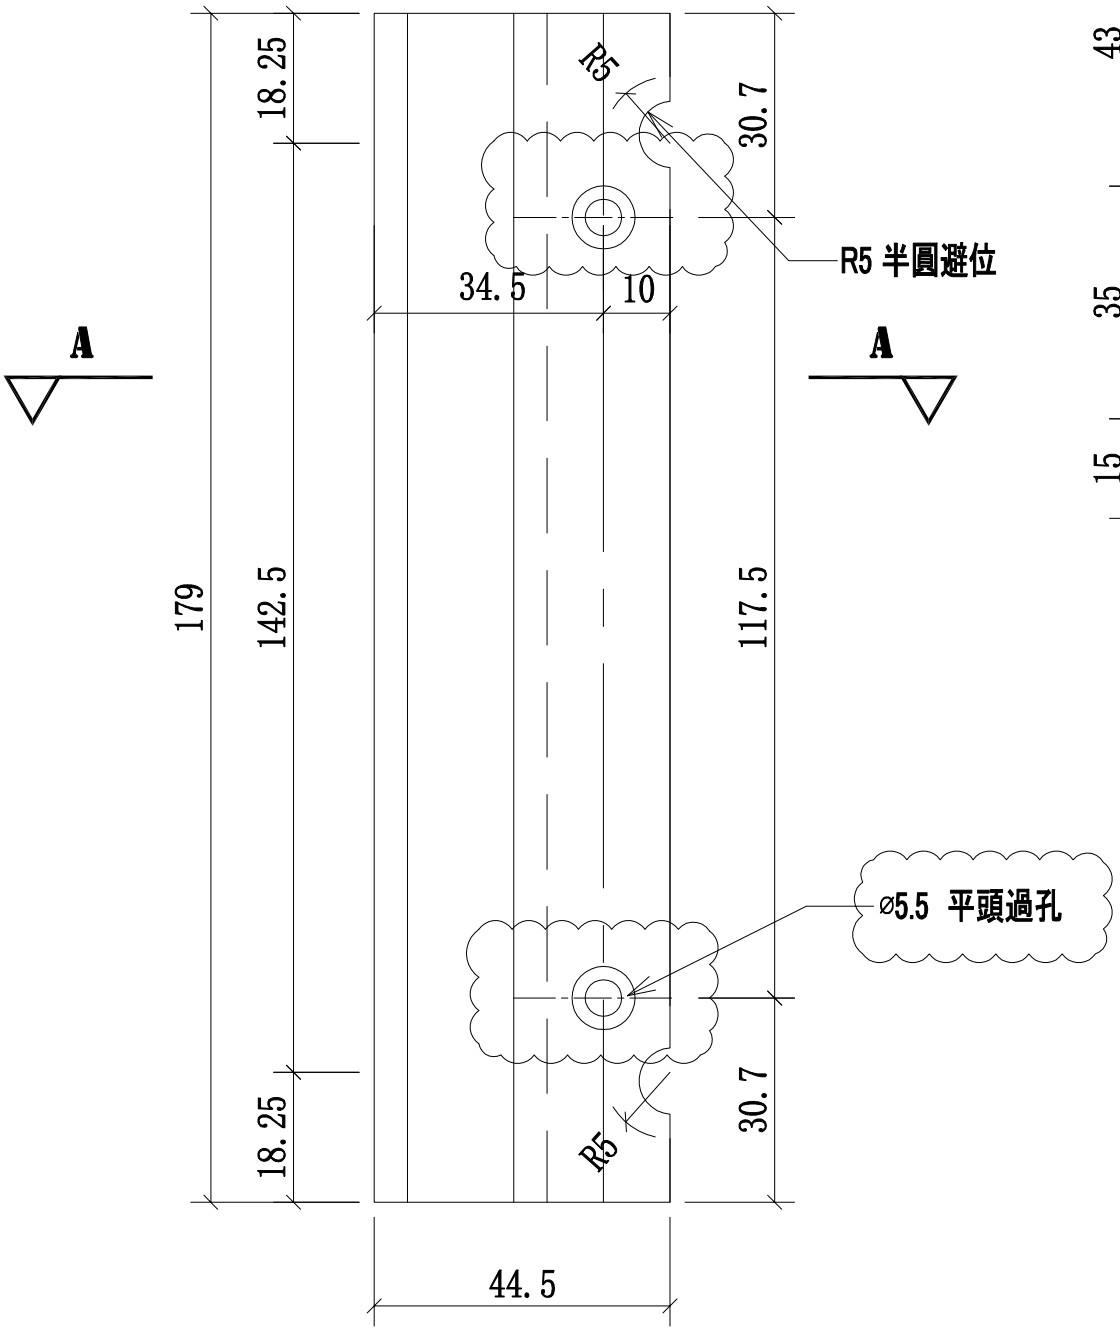

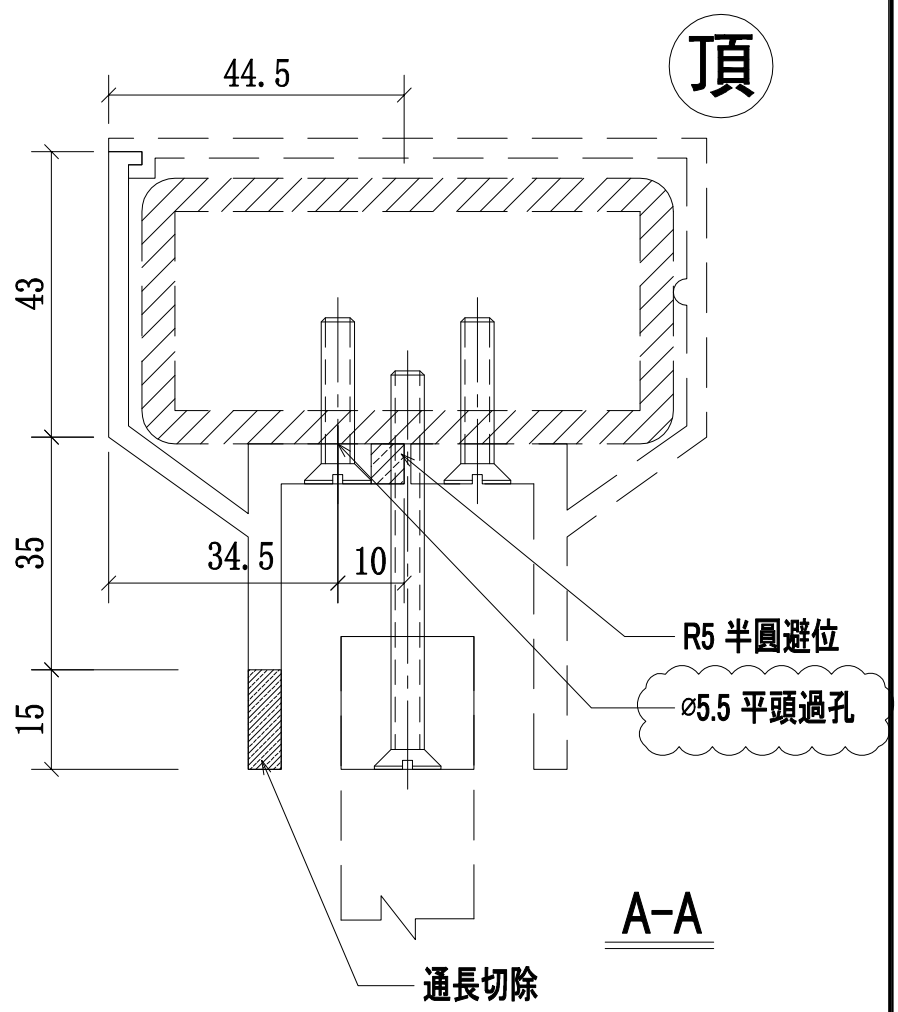


A-A


名稱	攔河鋁橫梁	制圖	CJM	2021.1.15	修改	A		
材料	X85901(A7)	復核	—	—	日期	2021.03.23		
顏色	UCT806812XL-3	批準			圖號	52A,52-MS05-LTR01-A7(頂)		

美特鋁質 有限公司
MIDI Aluminium Fabricator Ltd.

工程號	J-852	地盤	亞皆老街／攔河

序號:	物料編號:	數量:	使用位置:	樓層:
1	52A-MS05-LTR02-A6(頂)	2	SD-GB-5002A	T1/(1F)
2	52A-MS05-LTR02-A6(頂)	2	SD-GB-5002A	T2/(1F)
3	52A-MS05-LTR02-A6(頂)	1	SD-GB-5002A	T3/(1F)
4	52-MS05-LTR02-A6(頂)	1	SD-GB-5002	T3/(1F)

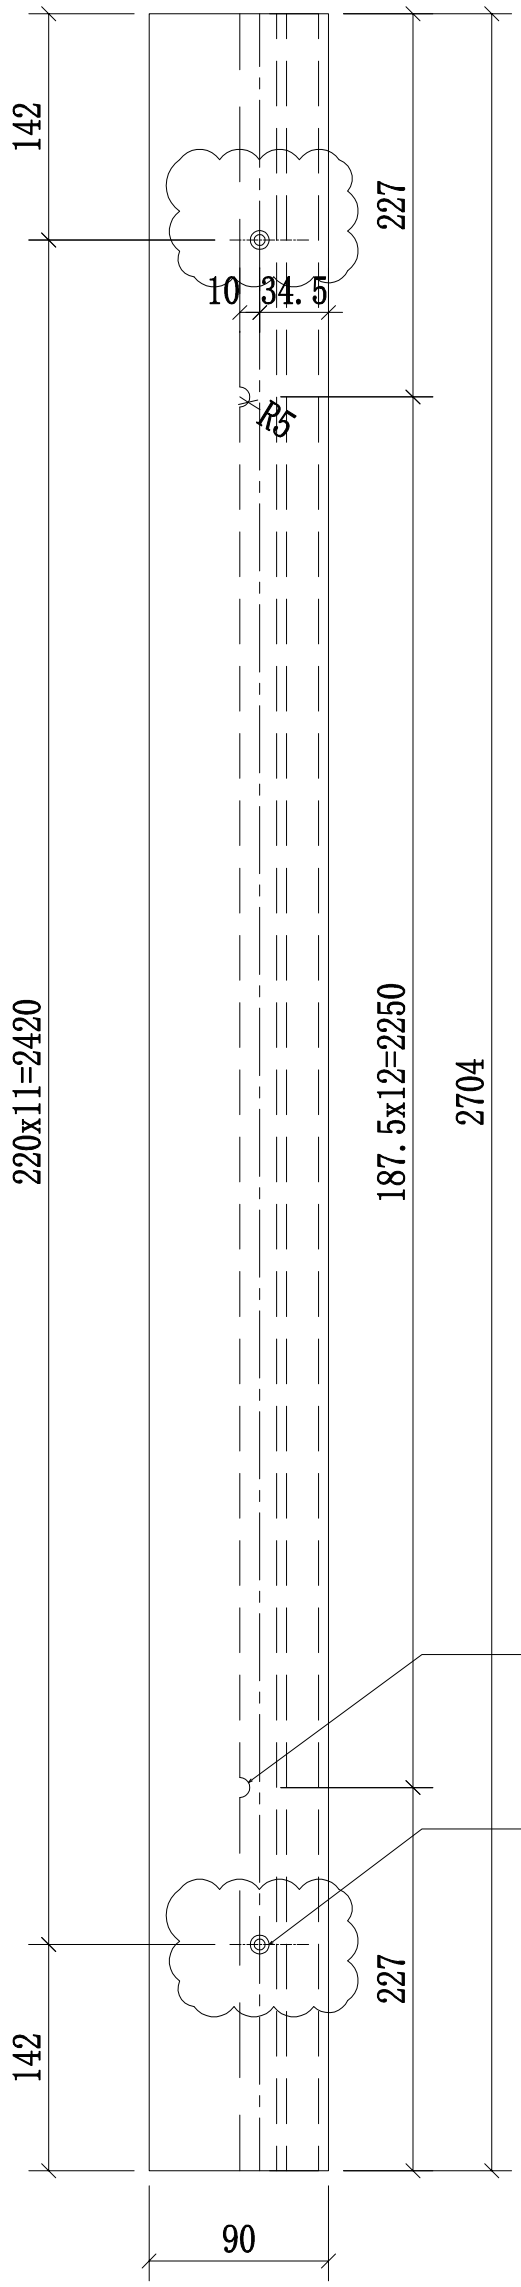

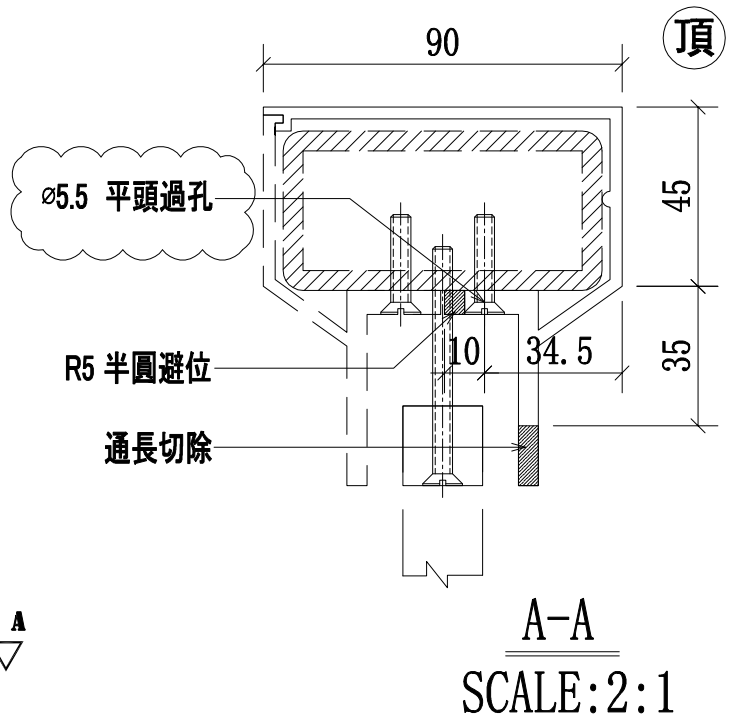



名稱	攔河鋁橫梁	制圖	CJM	2021.1.15	修改	A		
材料	X85900(A6)	復核	—	—	日期	2021.03.23		
顏色	UCT806812XL-3	批準			圖號	52A,52-MS05-LTR02-A6(頂)		

美特鋁質 有限公司
MIDI Aluminium Fabricator Ltd.

工程號	J-852	地盤	亞皆老街/攔河

序號:	物料編號:	數量:	使用位置:	樓層:
1	52A-MS05-LTR02-A7(頂)	2	SD-GB-5002A	T1/(1F)
2	52A-MS05-LTR02-A7(頂)	2	SD-GB-5002A	T2/(1F)
3	52A-MS05-LTR02-A7(頂)	1	SD-GB-5002A	T3/(1F)
4	52-MS05-LTR02-A7(頂)	1	SD-GB-5002	T3/(1F)

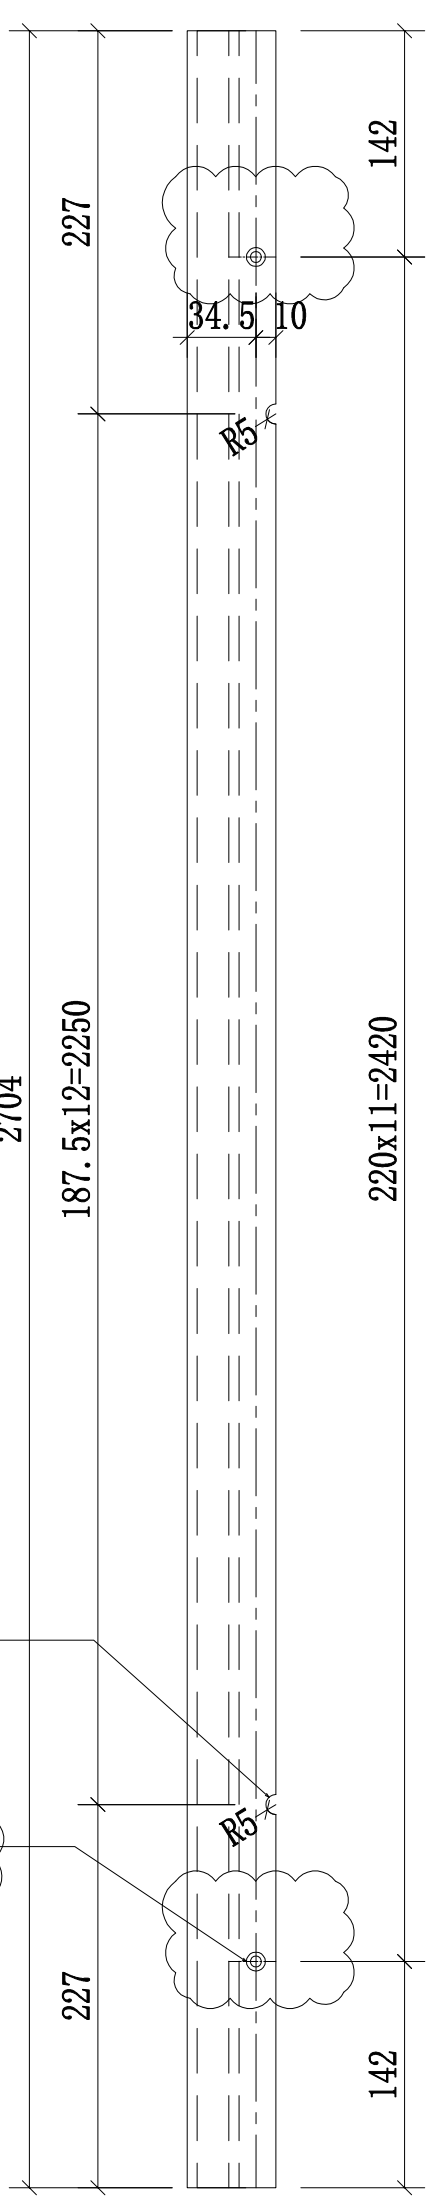

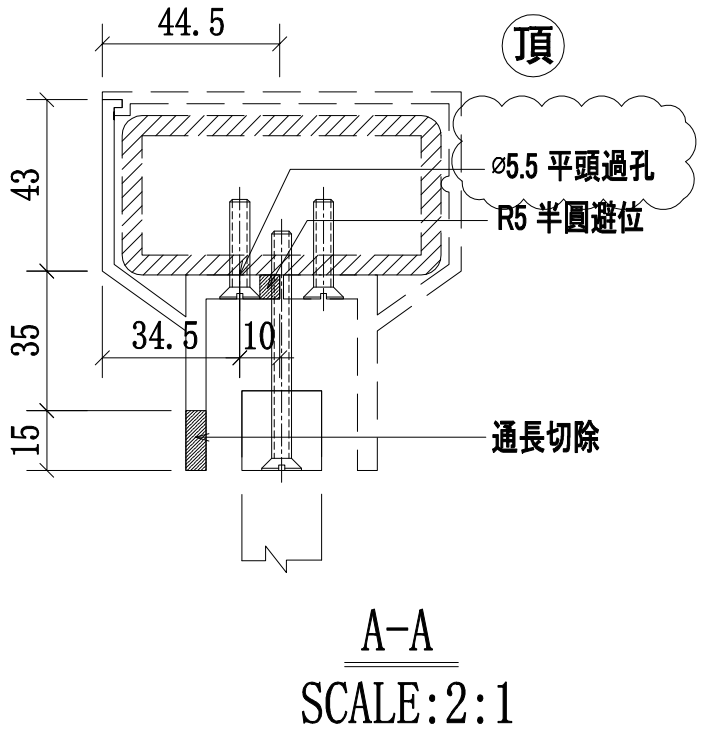


A-A
SCALE:2:1

名稱	攔河鋁橫梁	制圖	CJM	2021.1.15	修改	A		
材料	X85901(A7)	復核	—	—	日期	2021.03.23		
顏色	UCT806812XL-3	批準			圖號	52A,52-MS05-LTR02-A7(頂)		

美特鋁質 有限公司
MIDI Aluminium Fabricator Ltd.

工程號	J-852	地盤	亞皆老街／攔河

序號:	物料編號:	數量:	使用位置:	樓層:
1	52A-MS05-LTR03-A8(底)	2	SD-GB-5002A	T1/(1F)
2	52A-MS05-LTR03-A8(底)	2	SD-GB-5002A	T2/(1F)
3	52A-MS05-LTR03-A8(底)	1	SD-GB-5002A	T3/(1F)
4	52-MS05-LTR03-A8(底)	1	SD-GB-5002	T3/(1F)
5	52A-MS05-LTR03R-A8(底)	2	SD-GB-5002A	T1/(1F)
6	52A-MS05-LTR03R-A8(底)	2	SD-GB-5002A	T2/(1F)
7	52A-MS05-LTR03R-A8(底)	1	SD-GB-5002A	T3/(1F)
8	52-MS05-LTR03R-A8(底)	1	SD-GB-5002	T3/(1F)

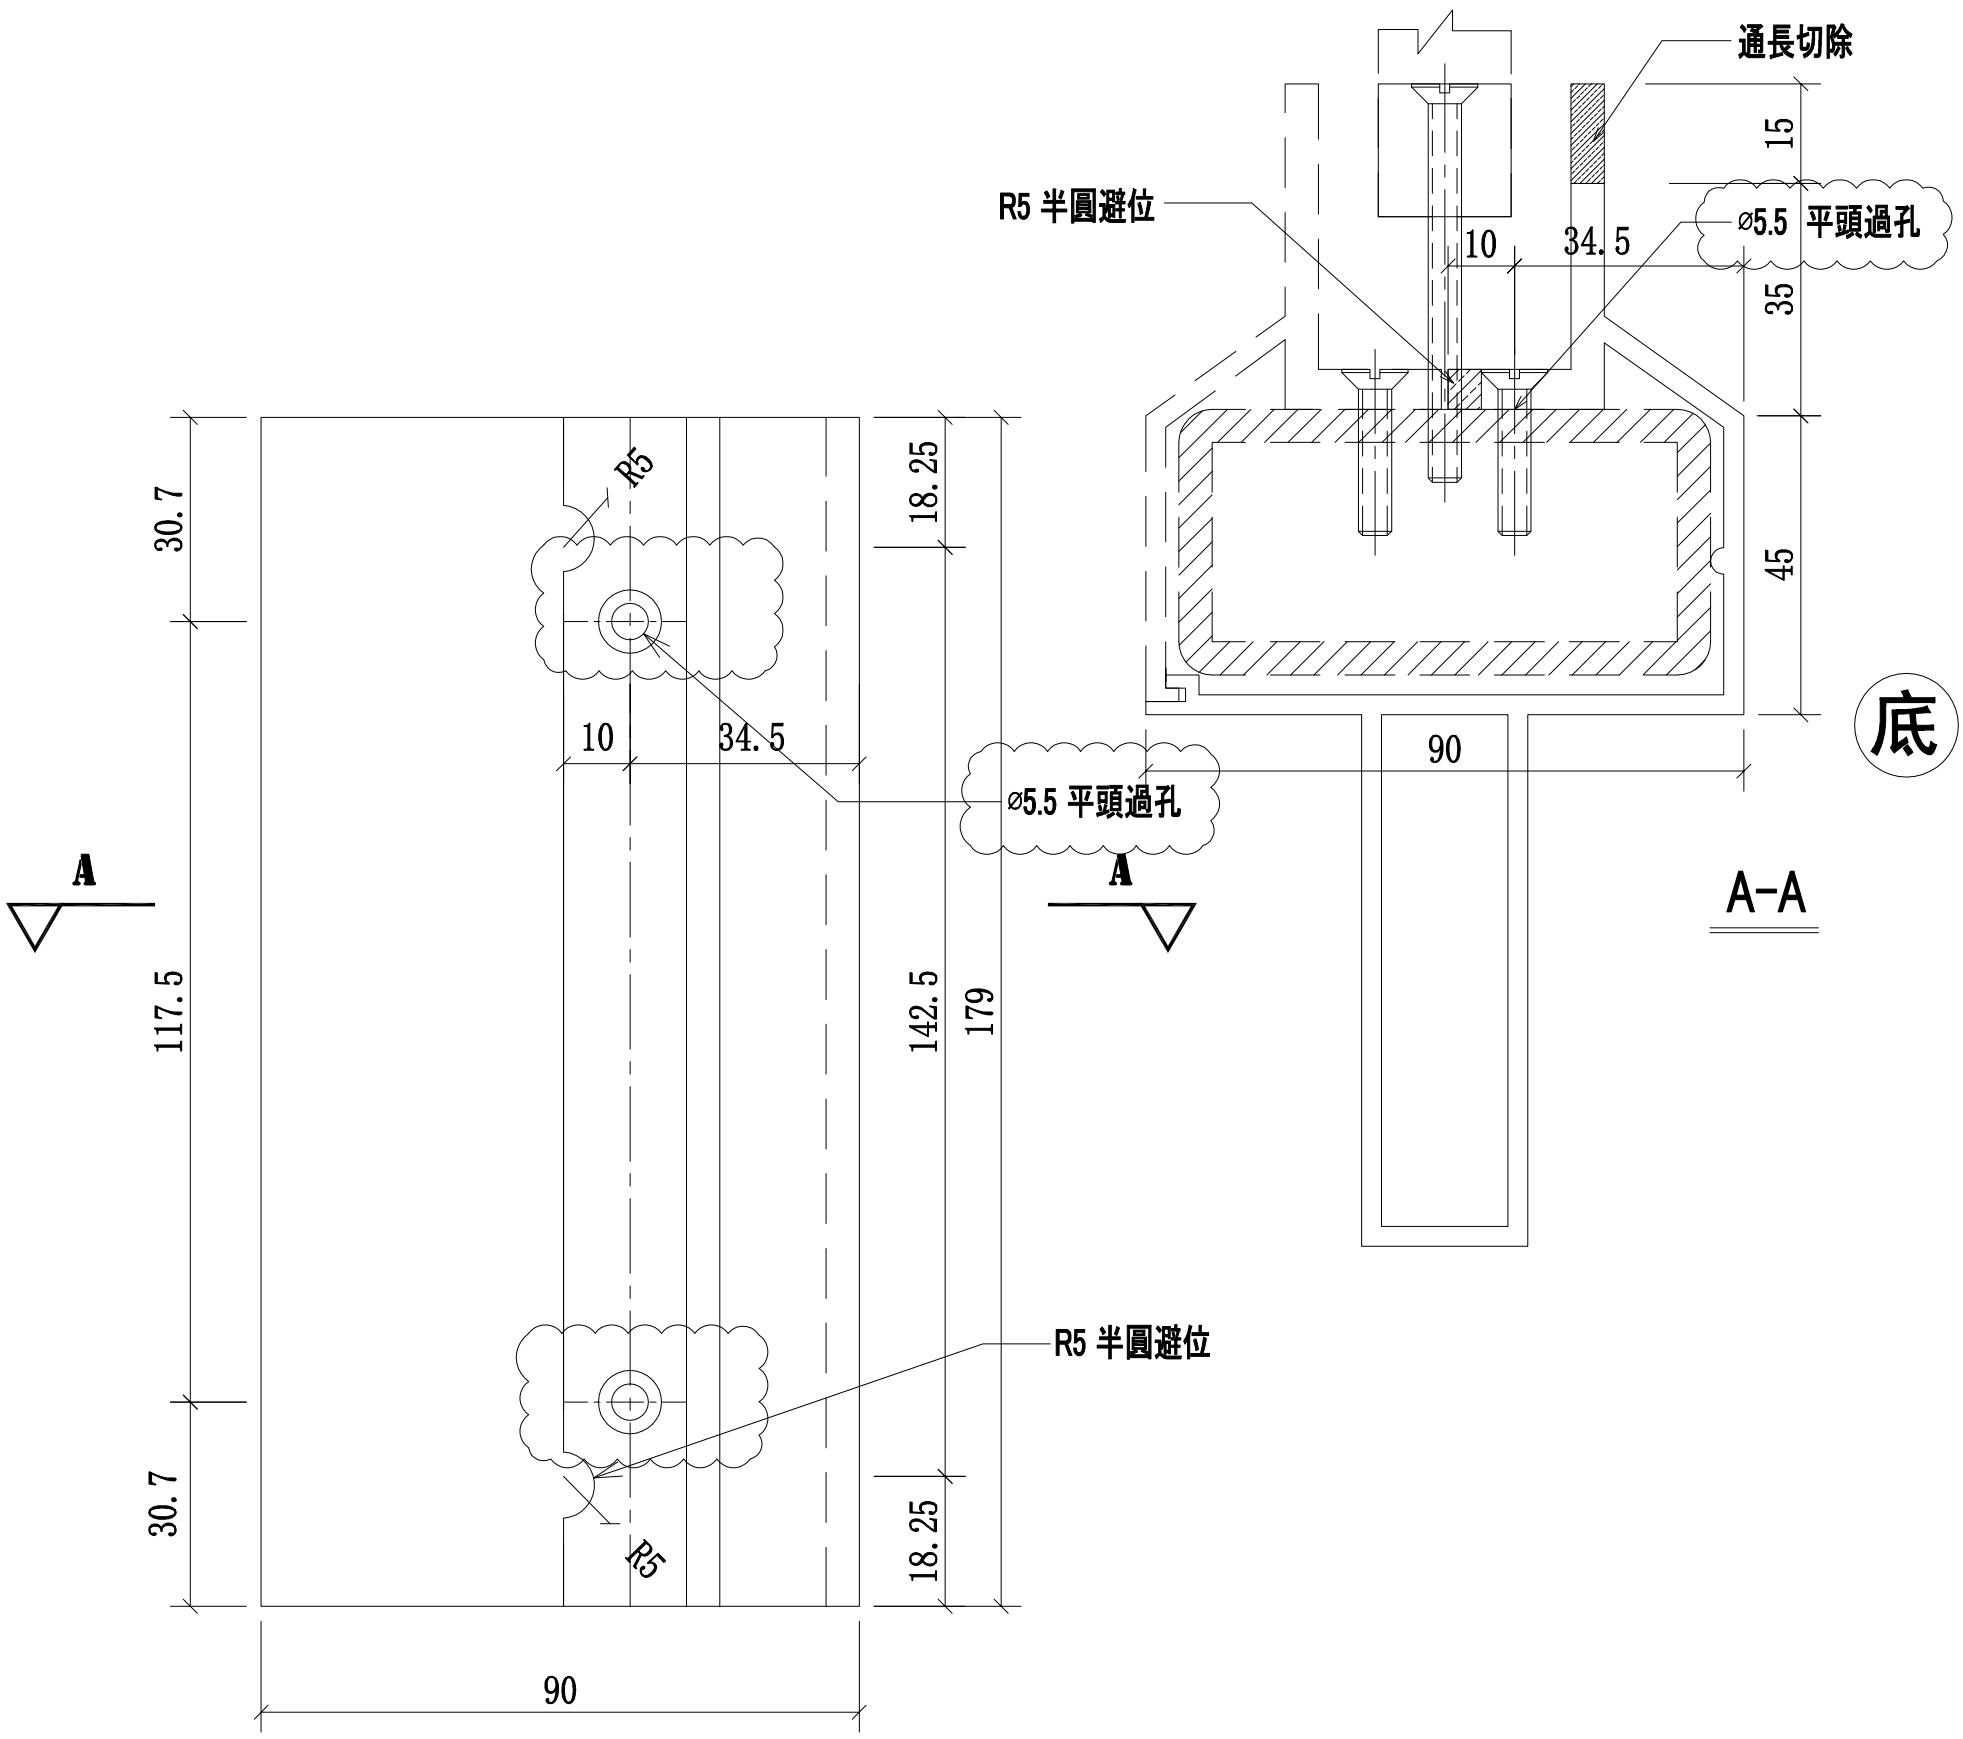



名稱	攔河鋁橫梁	制圖	CJM	2021.1.15	修改	A	B	
材料	X85902(A8)	復核			日期	2021.03.02	2021.03.23	
顏色	UCT806812XL-3	批準			圖號	52A,52-MS05-LTR03-A8(底)		

美特鋁質 有限公司
MIDI Aluminium Fabricator Ltd.

工程號	J-852	地盤	亞皆老街／攔河

序號:	物料編號:	數量:	使用位置:	樓層:
1	52A-MS05-LTR03-A7(底)	2	SD-GB-5002A	T1/(1F)
2	52A-MS05-LTR03-A7(底)	2	SD-GB-5002A	T2/(1F)
3	52A-MS05-LTR03-A7(底)	1	SD-GB-5002A	T3/(1F)
4	52-MS05-LTR03-A7(底)	1	SD-GB-5002	T3/(1F)
5	52A-MS05-LTR03R-A7(底)	2	SD-GB-5002A	T1/(1F)
6	52A-MS05-LTR03R-A7(底)	2	SD-GB-5002A	T2/(1F)
7	52A-MS05-LTR03R-A7(底)	1	SD-GB-5002A	T3/(1F)
8	52-MS05-LTR03R-A7(底)	1	SD-GB-5002	T3/(1F)

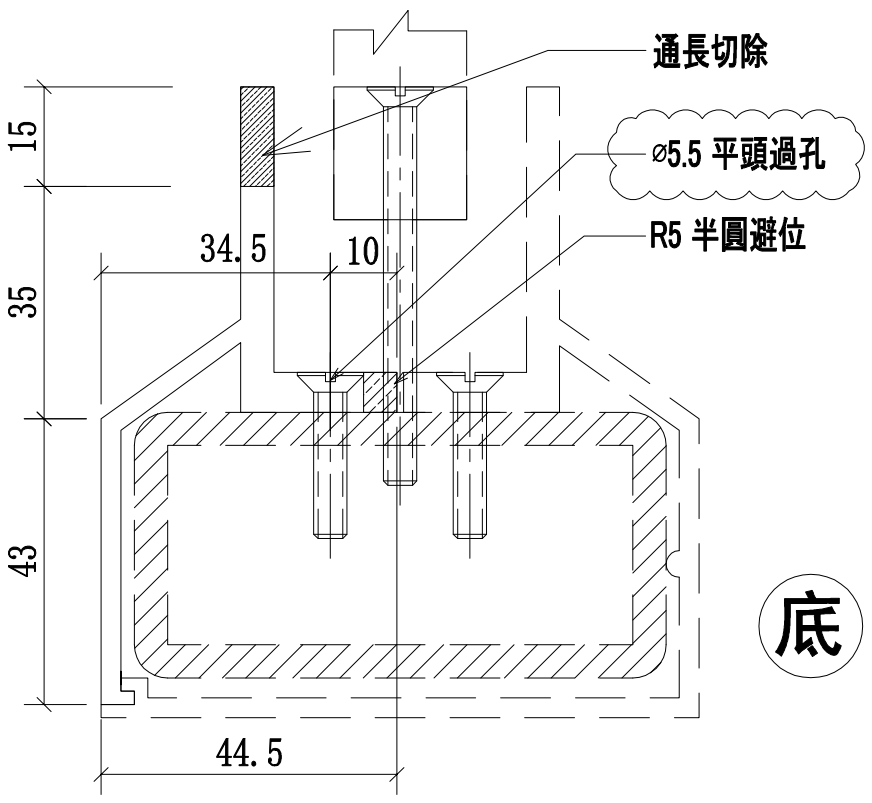

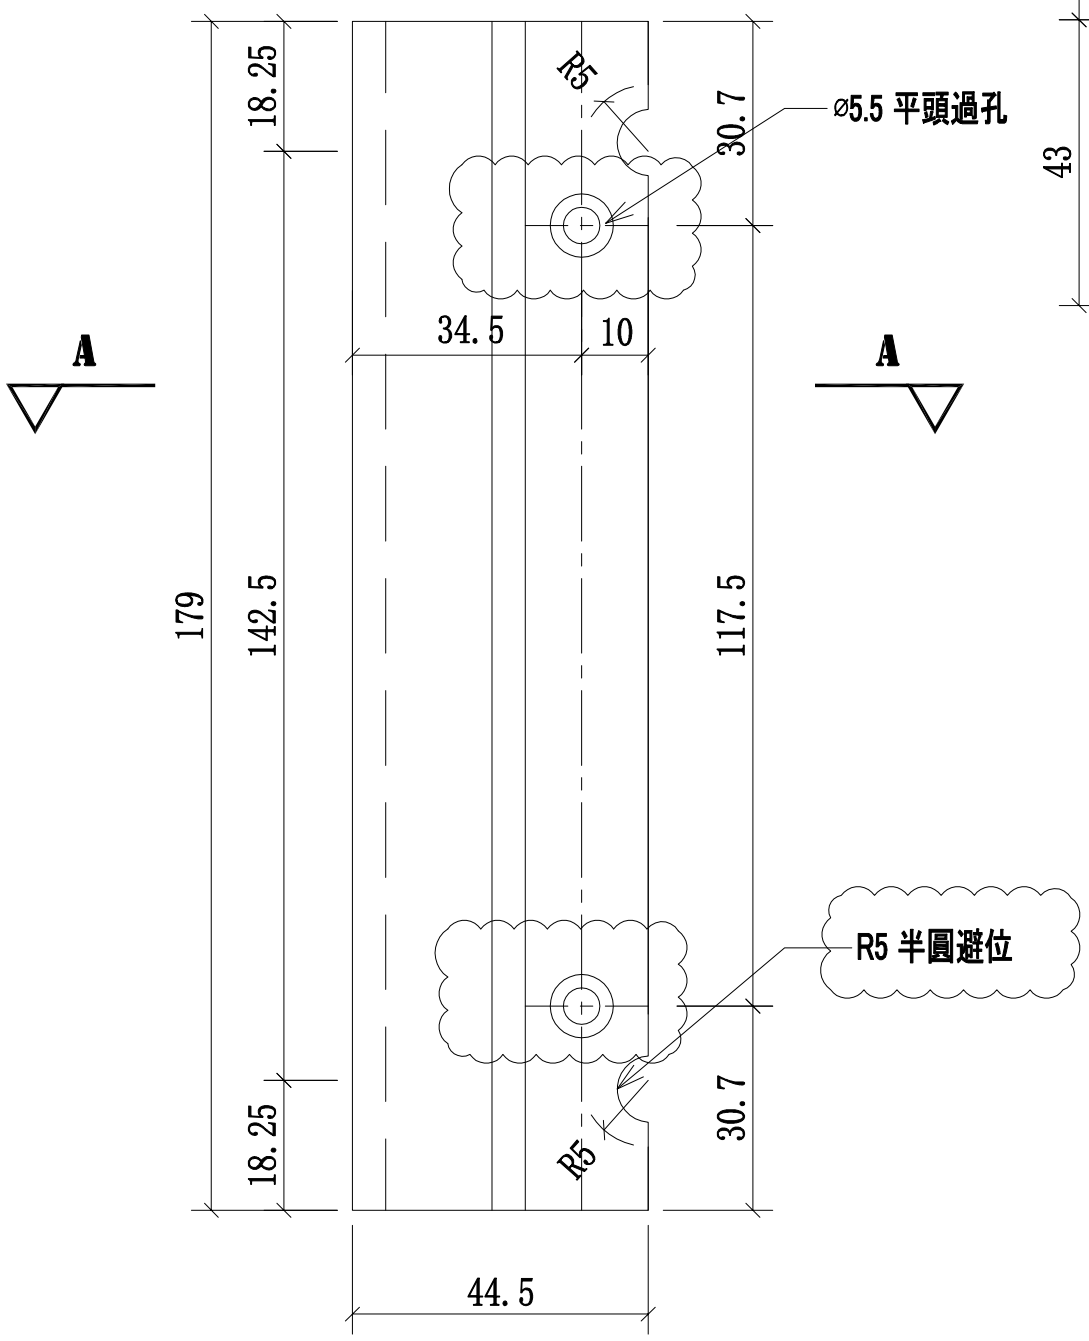


A-A


名稱	攔河鋁橫梁	制圖	CJM	2021.1.15	修改	A	B	
材料	X85901(A7)	復核			日期	2021.03.02	2021.03.23	
顏色	UCT806812XL-3	批準			圖號	52A,52-MS05-LTR03-A7(底)		

美特鋁質 有限公司
MIDI Aluminium Fabricator Ltd.

工程號	J-852	地盤	亞皆老街／攔河

序號:	物料編號:	數量:	使用位置:	樓層:
1	52A-MS05-LTR04-A8(底)	2	SD-GB-5002A	T1/(1F)
2	52A-MS05-LTR04-A8(底)	2	SD-GB-5002A	T2/(1F)
3	52A-MS05-LTR04-A8(底)	1	SD-GB-5002A	T3/(1F)
4	52-MS05-LTR04-A8(底)	1	SD-GB-5002	T3/(1F)

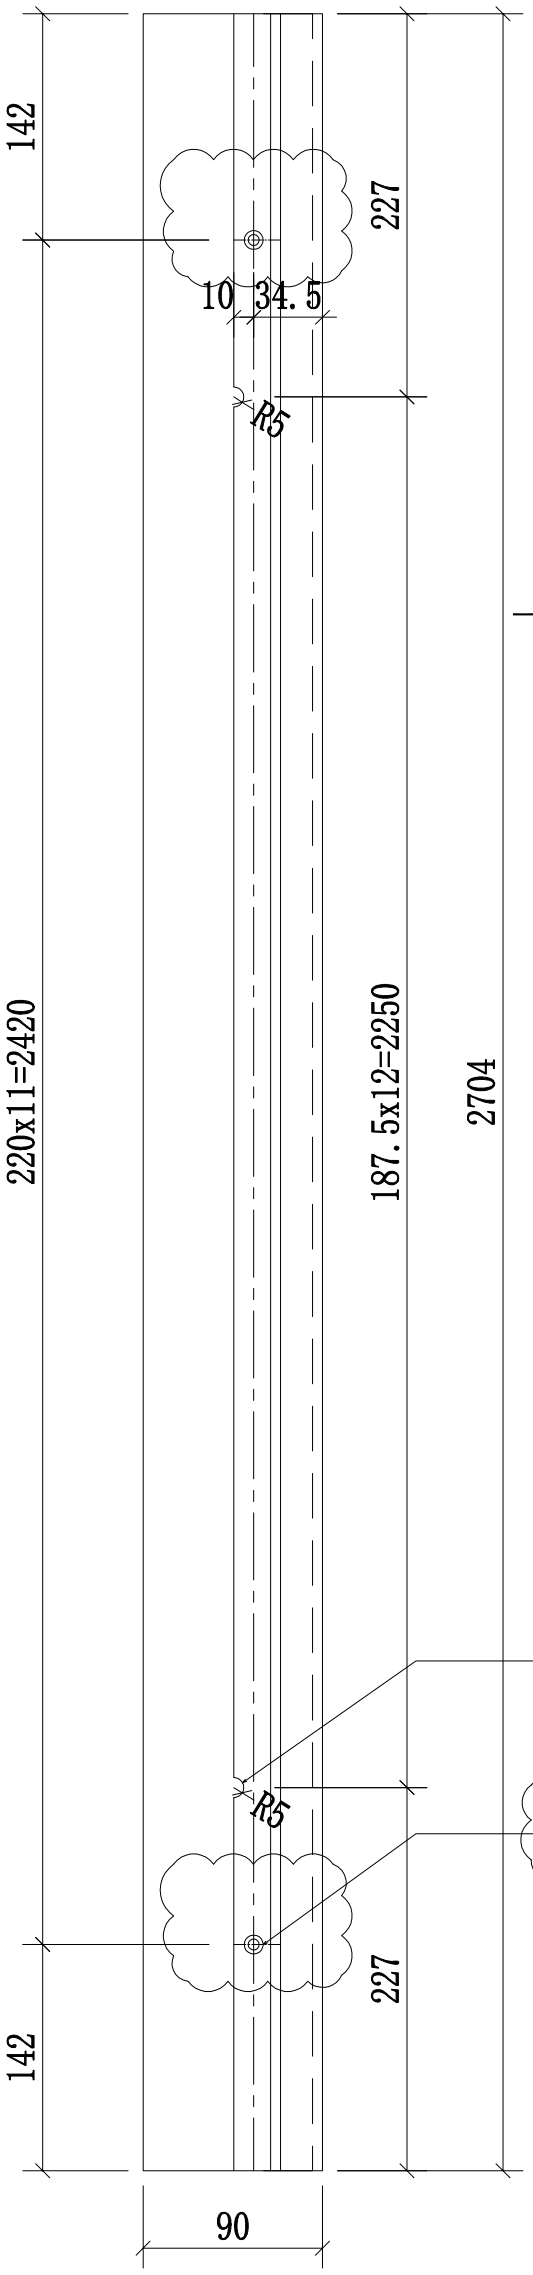

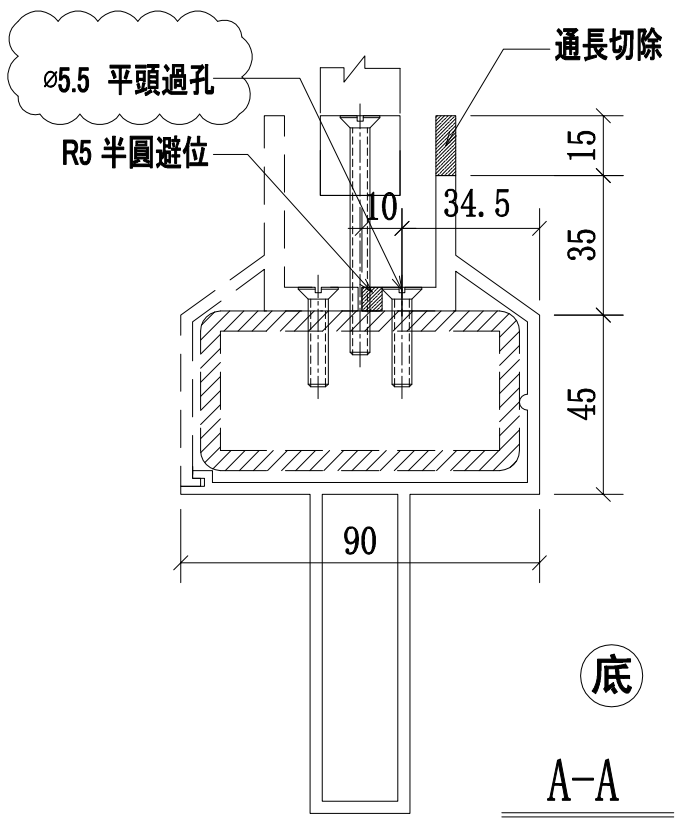


A-A
SCALE:2:1


名稱	攔河鋁橫梁	制圖	CJM	2021.1.15	修改	A		
材料	X85902(A8)	復核	—	—	日期	2021.03.23		
顏色	UCT806812XL-3	批準			圖號	52A,52-MS05-LTR04-A8(底)		

美特鋁質 有限公司
MIDI Aluminium Fabricator Ltd.

工程號	J-852	地盤	亞皆老街／攔河

序號:	物料編號:	數量:	使用位置:	樓層:
1	52A-MS05-LTR04-A7(底)	2	SD-GB-5002A	T1/(1F)
2	52A-MS05-LTR04-A7(底)	2	SD-GB-5002A	T2/(1F)
3	52A-MS05-LTR04-A7(底)	1	SD-GB-5002A	T3/(1F)
4	52-MS05-LTR04-A7(底)	1	SD-GB-5002	T3/(1F)

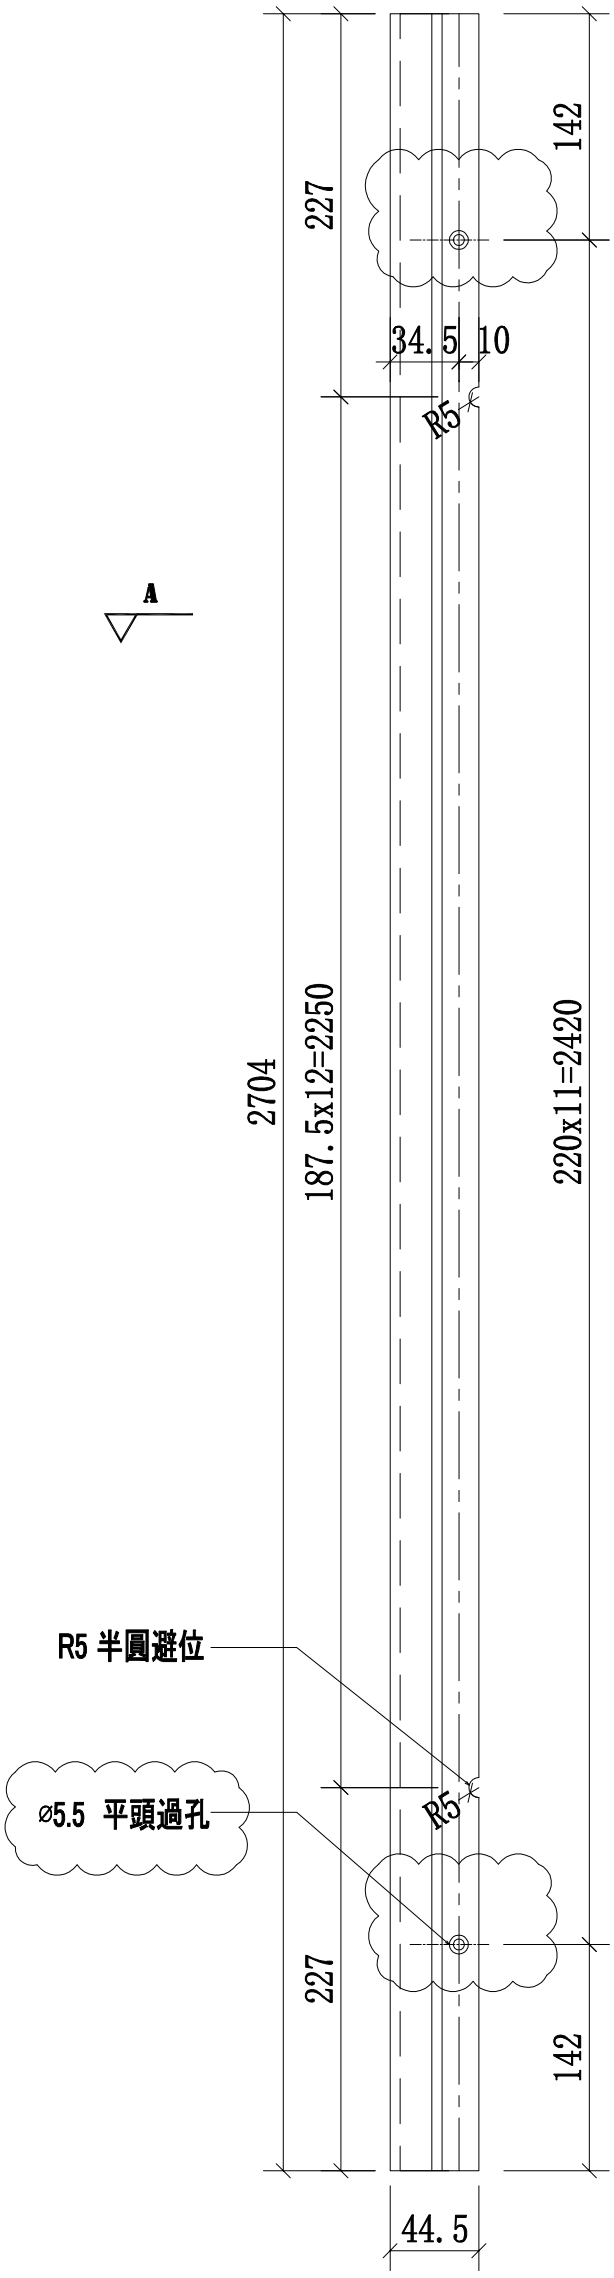

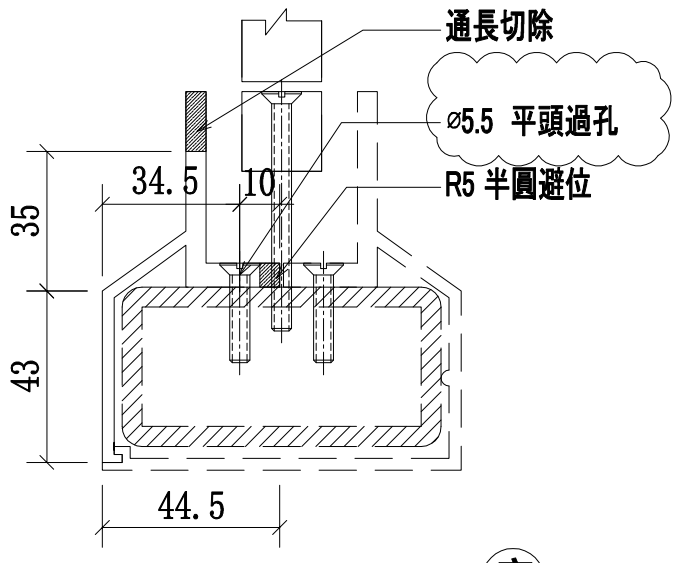


A-A
SCALE:2:1

名稱	攔河鋁橫梁	制圖	CJM	2021.1.15	修改	A		
材料	X85901(A7)	復核	—	—	日期	2021.03.23		
顏色	UCT806812XL-3	批準			圖號	52A,52-MS05-LTR04-A7(底)		

美特鋁質 有限公司
MIDI Aluminium Fabricator Ltd.

工程號	J-852	地盤	亞皆老街／攔河

序號:	物料編號:	數量:	使用位置:	樓層:
1	52B-MS02-LTR01-A6(頂)	28	SD-GB-5002B	T1/(2F~21F)
2	52B-MS02-LTR01-A6(頂)	30	SD-GB-5002B	T2/(2F~22F)
3	52B-MS02-LTR01-A6(頂)	28	SD-GB-5002B	T3/(2F~21F)
4	52B-MS02-LTR01R-A6(頂)	28	SD-GB-5002B	T1/(2F~21F)
5	52B-MS02-LTR01R-A6(頂)	30	SD-GB-5002B	T2/(2F~22F)
6	52B-MS02-LTR01R-A6(頂)	28	SD-GB-5002B	T3/(2F~21F)

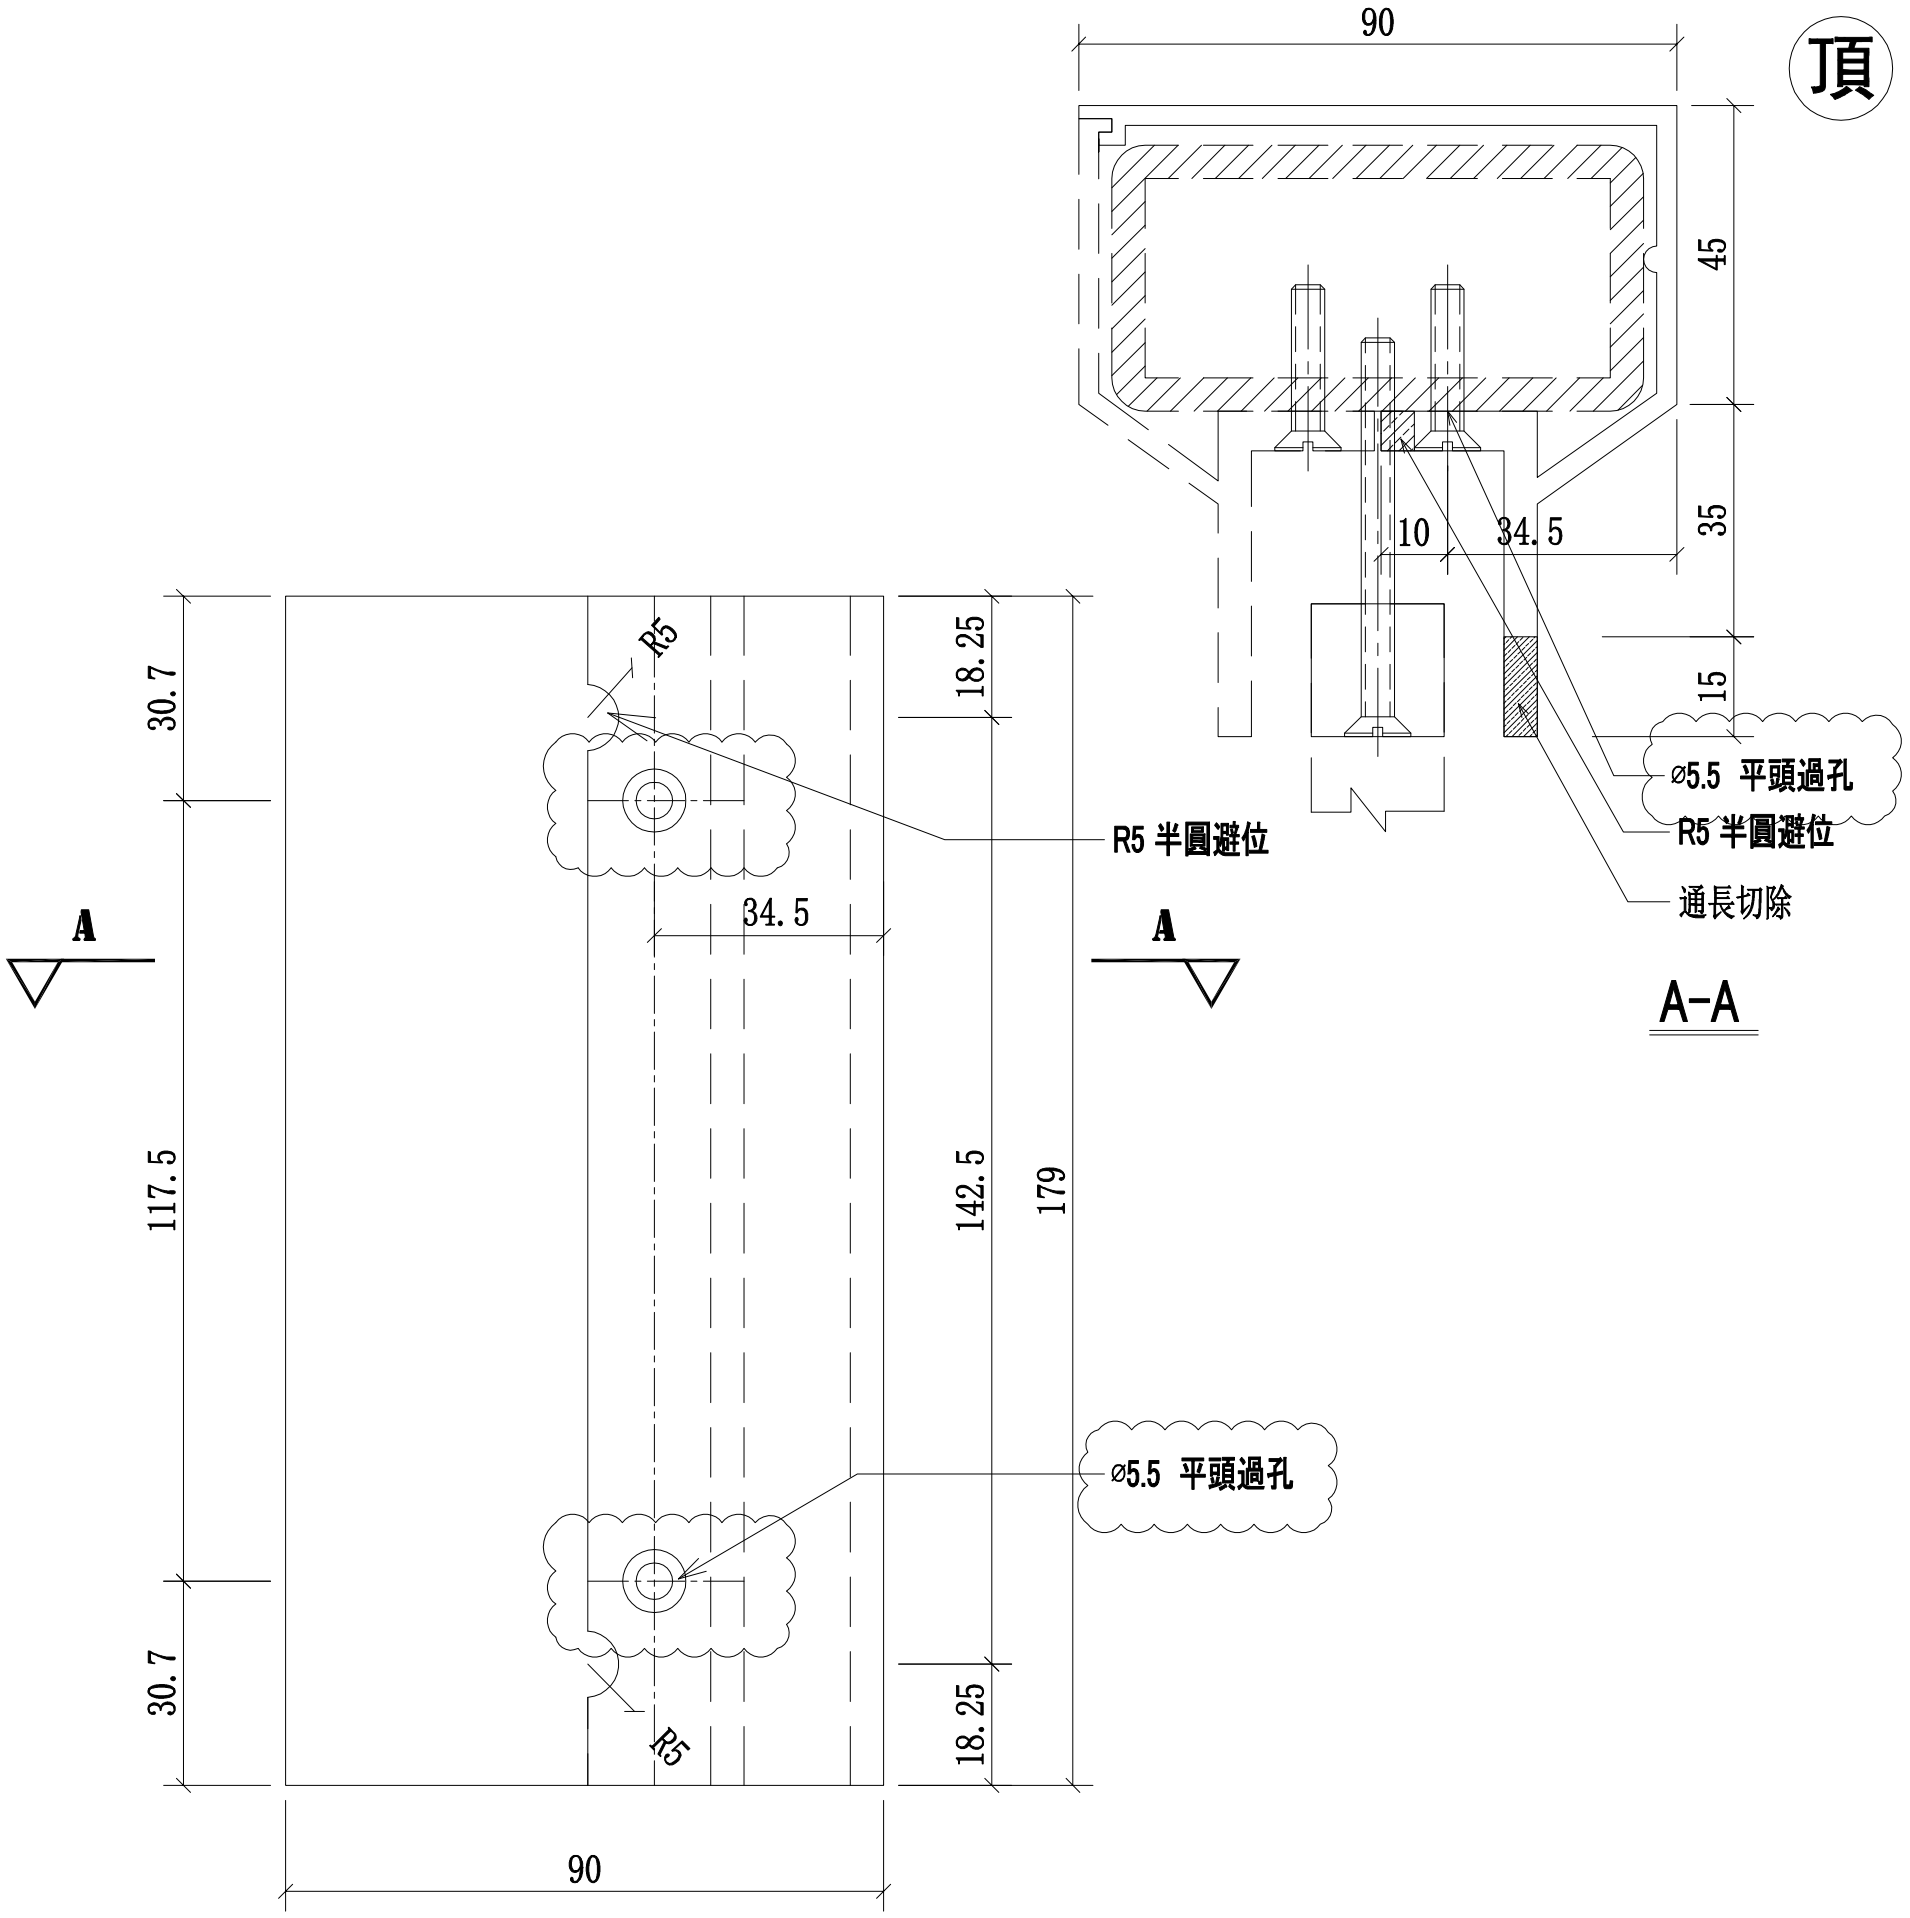


名稱	攔河鋁橫梁	制圖	CJM	2021.1.15	修改	A		
材料	X85900(A6)	復核	—	—	日期	2021.03.23		
顏色	UCT806812XL-3	批準			圖號	52B-MS02-LTR01-A6(頂)		

美特鋁質 有限公司
MIDI Aluminium Fabricator Ltd.

工程號	J-852	地盤	亞皆老街／攔河

序號:	物料編號:	數量:	使用位置:	樓層:
1	52B-MS02-LTR01-A7(頂)	28	SD-GB-5002B	T1/(2F~21F)
2	52B-MS02-LTR01-A7(頂)	30	SD-GB-5002B	T2/(2F~22F)
3	52B-MS02-LTR01-A7(頂)	28	SD-GB-5002B	T3/(2F~21F)
4	52B-MS02-LTR01R-A7(頂)	28	SD-GB-5002B	T1/(2F~21F)
5	52B-MS02-LTR01R-A7(頂)	30	SD-GB-5002B	T2/(2F~22F)
6	52B-MS02-LTR01R-A7(頂)	28	SD-GB-5002B	T3/(2F~21F)

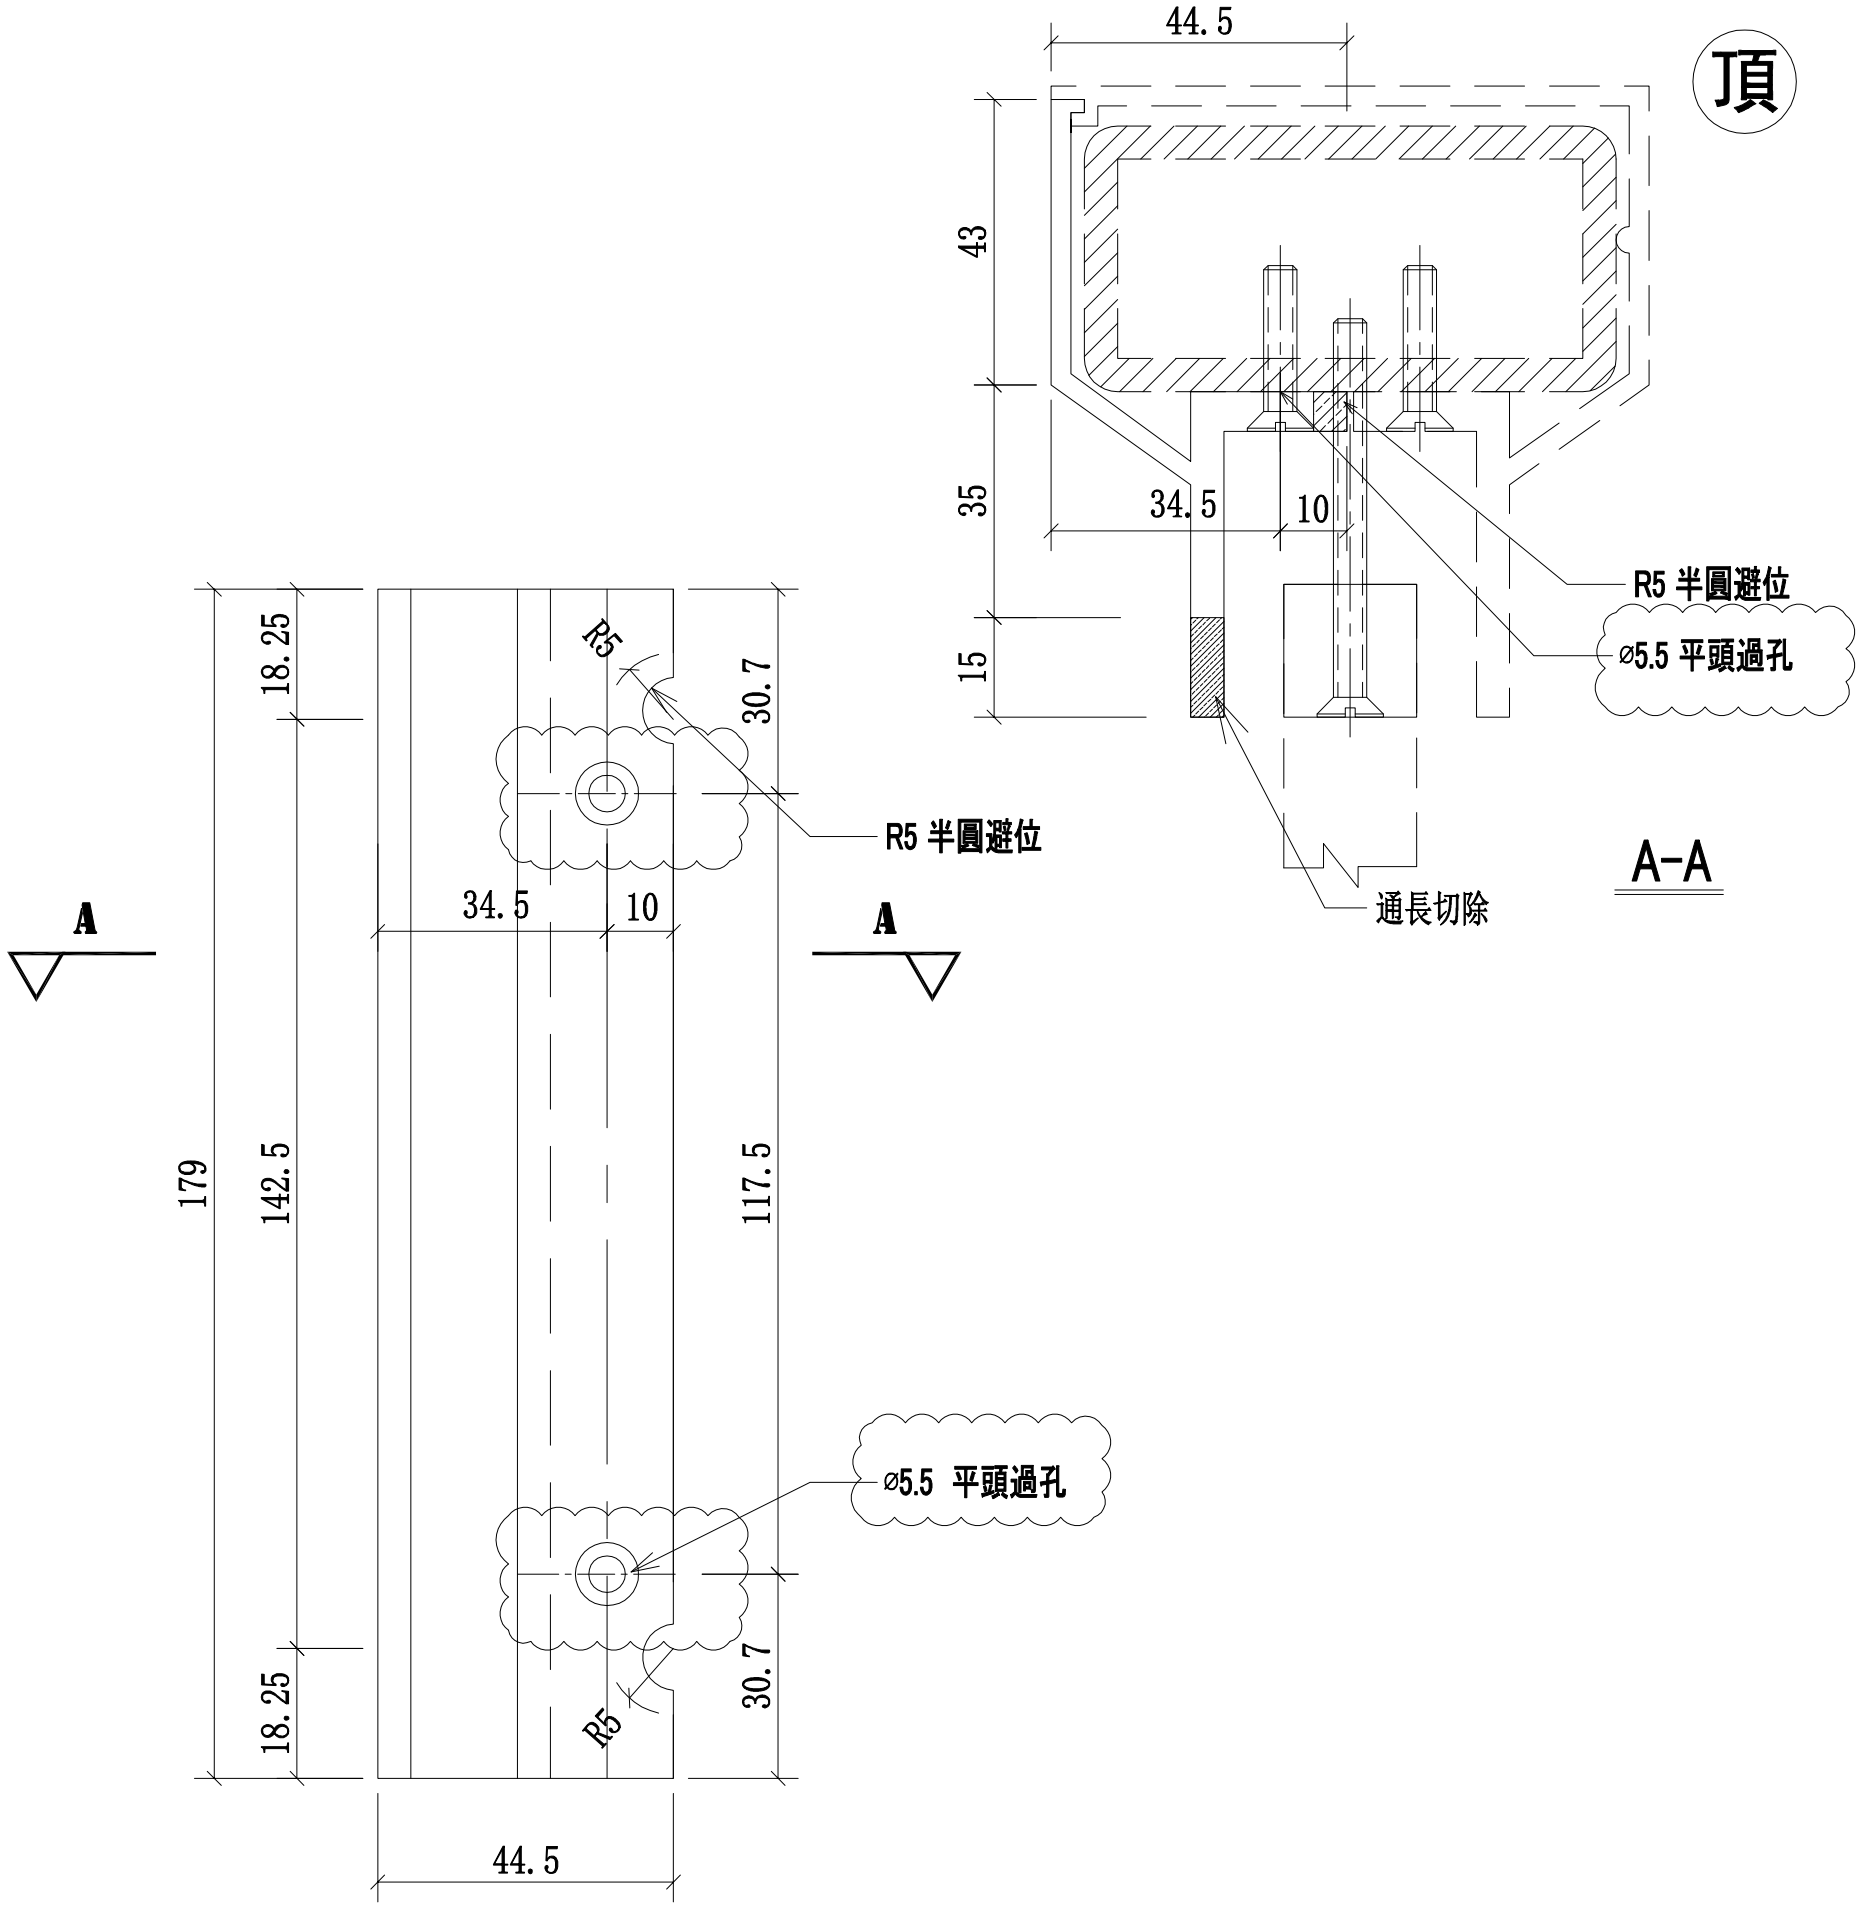



名稱	攔河鋁橫梁	制圖	CJM	2021.1.15	修改	A		
材料	X85901(A7)	復核	—	—	日期	2021.03.23		
顏色	UCT806812XL-3	批準			圖號	52B-MS02-LTR01-A7(頂)		

美特鋁質 有限公司
MIDI Aluminium Fabricator Ltd.

工程號	J-852	地盤	亞皆老街/攔河

序號:	物料編號:	數量:	使用位置:	樓層:
1	52B-MS02-LTR02-A6(頂)	28	SD-GB-5002B	T1/(2F~21F)
2	52B-MS02-LTR02-A6(頂)	30	SD-GB-5002B	T2/(2F~22F)
3	52B-MS02-LTR02-A6(頂)	28	SD-GB-5002B	T3/(2F~21F)

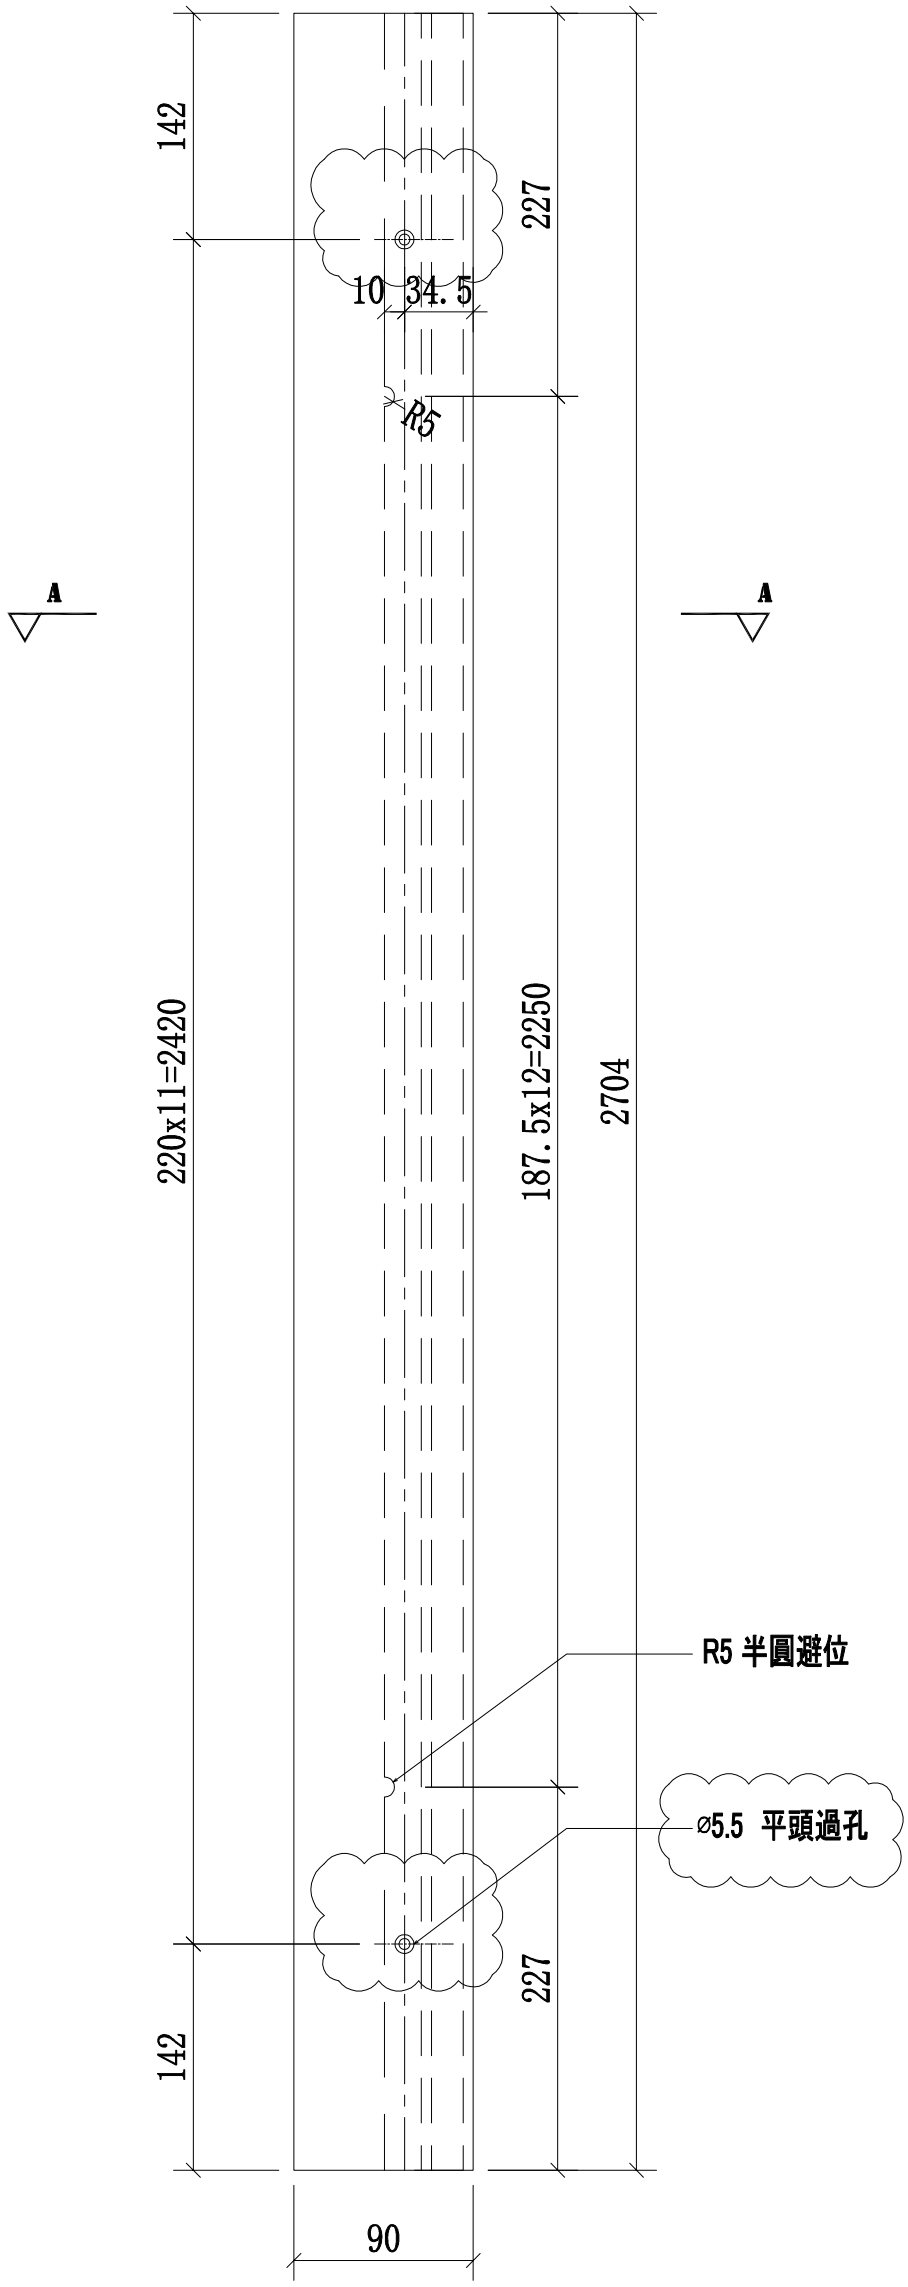

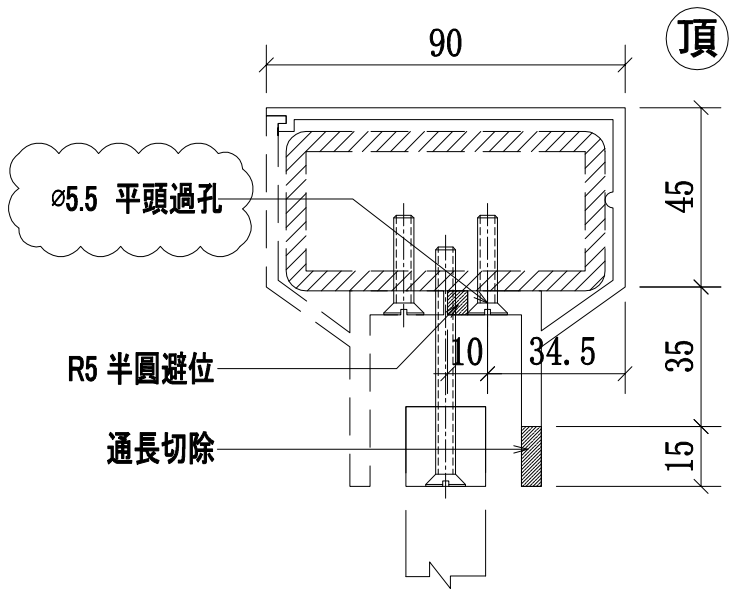


A-A
SCALE:2:1


名稱	攔河鋁橫梁	制圖	CJM	2021.1.15	修改	A		
材料	X85900(A6)	復核	—	—	日期	2021.03.23		
顏色	UCT806812XL-3	批準			圖號	52B-MS02-LTR02-A6(頂)		

美特鋁質 有限公司
MIDI Aluminium Fabricator Ltd.

工程號	J-852	地盤	亞皆老街/攔河

序號:	物料編號:	數量:	使用位置:	樓層:
1	52B-MS02-LTR02-A7(頂)	28	SD-GB-5002B	T1/(2F~21F)
2	52B-MS02-LTR02-A7(頂)	30	SD-GB-5002B	T2/(2F~22F)
3	52B-MS02-LTR02-A7(頂)	28	SD-GB-5002B	T3/(2F~21F)

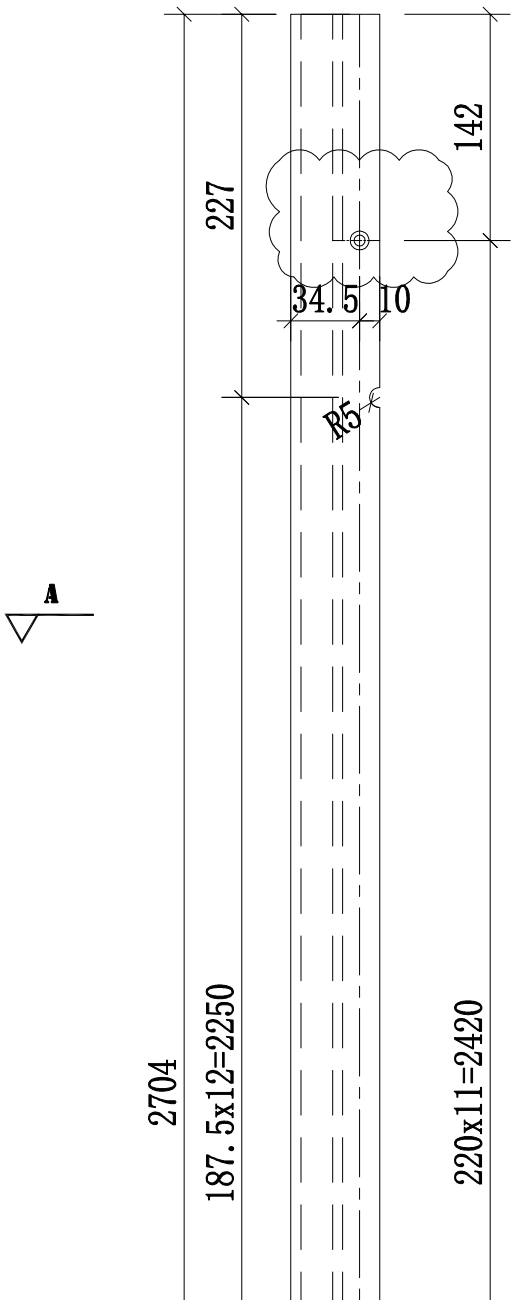

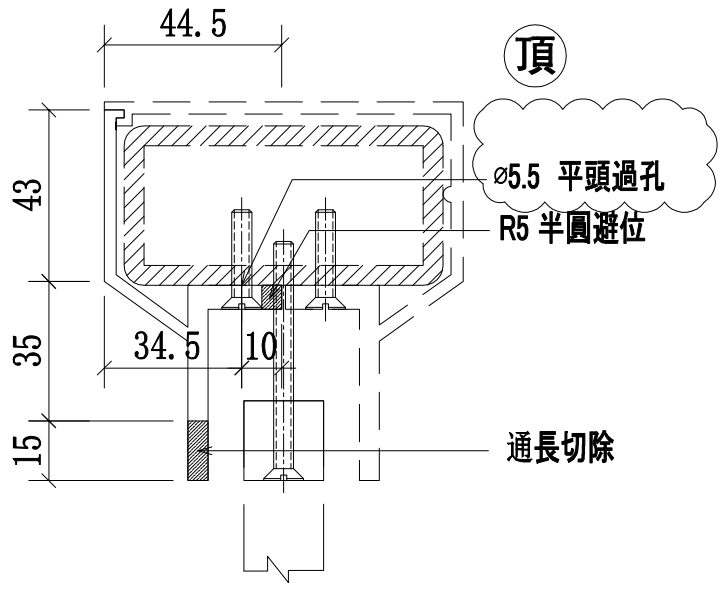


A-A
SCALE:2:1


名稱	攔河鋁橫梁	制圖	CJM	2021.1.15	修改	A		
材料	X85901(A7)	復核	—	—	日期	2021.03.23		
顏色	UCT806812XL-3	批準			圖號	52B-MS02-LTR02-A7(頂)		

美特鋁質 有限公司
MIDI Aluminium Fabricator Ltd.

工程號	J-852	地盤	亞皆老街／攔河

序號:	物料編號:	數量:	使用位置:	樓層:
1	52B-MS02-LTR03-A8(底)	28	SD-GB-5002B	T1/(2F~21F)
2	52B-MS02-LTR03-A8(底)	30	SD-GB-5002B	T2/(2F~22F)
3	52B-MS02-LTR03-A8(底)	28	SD-GB-5002B	T3/(2F~21F)
4	52B-MS02-LTR03R-A8(底)	28	SD-GB-5002B	T1/(2F~21F)
5	52B-MS02-LTR03R-A8(底)	30	SD-GB-5002B	T2/(2F~22F)
6	52B-MS02-LTR03R-A8(底)	28	SD-GB-5002B	T3/(2F~21F)

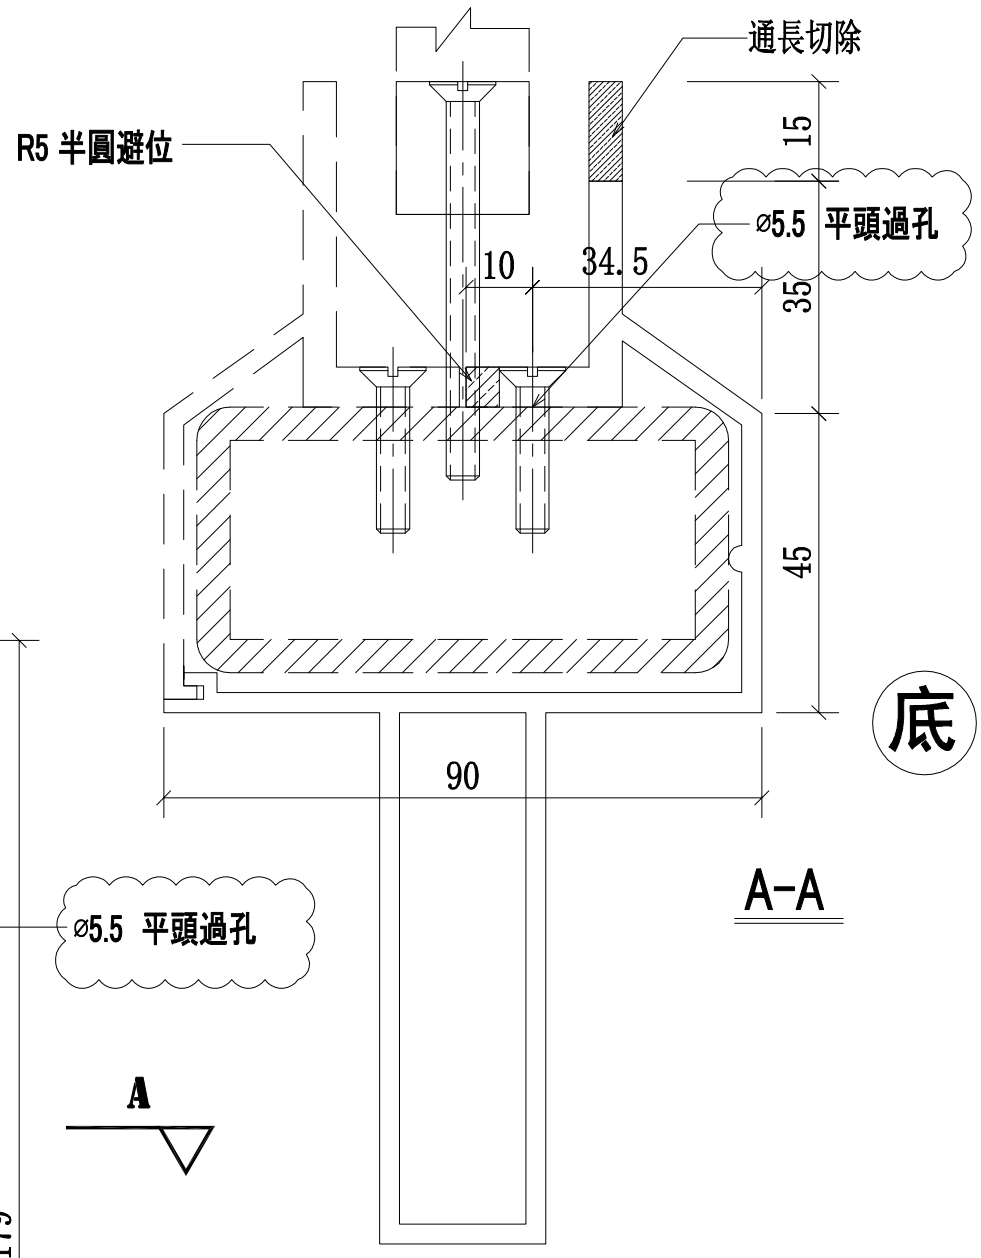

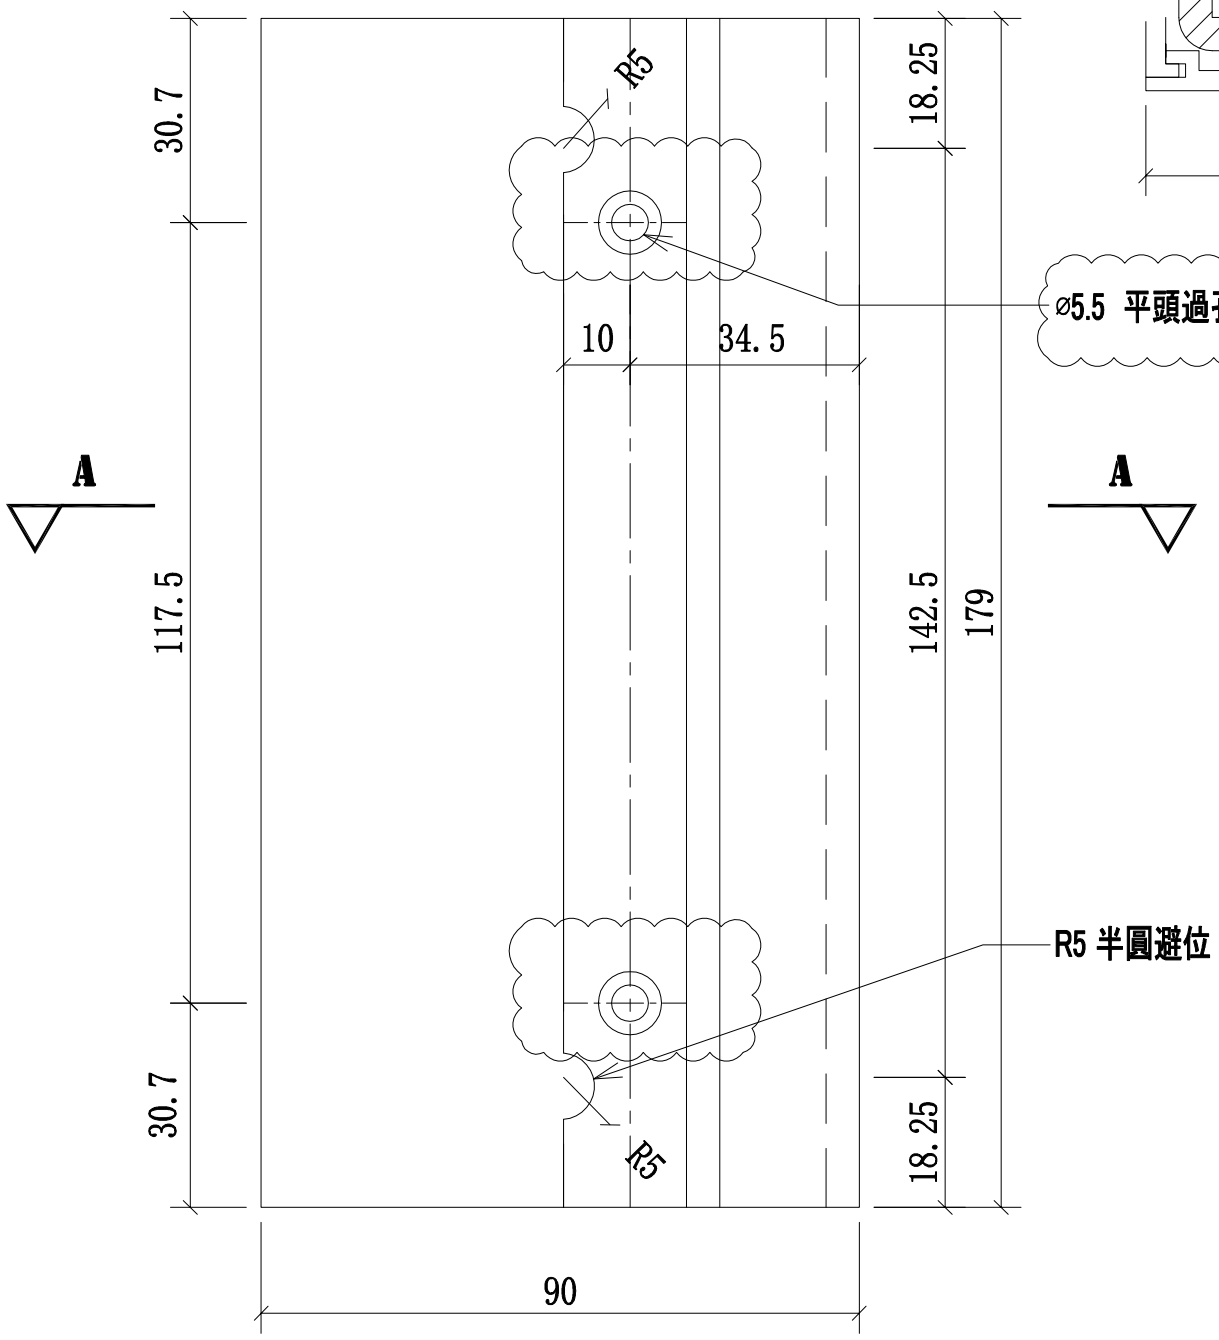



名稱	攔河鋁橫梁	制圖	CJM	2021.1.15	修改	A		
材料	X85902(A8)	復核	—	—	日期	2021.03.23		
顏色	UCT806812XL-3	批準			圖號	52B-MS02-LTR03-A8(底)		

美特鋁質 有限公司
MIDI Aluminium Fabricator Ltd.

工程號	J-852	地盤	亞皆老街／攔河

序號:	物料編號:	數量:	使用位置:	樓層:
1	52B-MS02-LTR03-A7(底)	28	SD-GB-5002B	T1/(2F~21F)
2	52B-MS02-LTR03-A7(底)	30	SD-GB-5002B	T2(2F~22F)
3	52B-MS02-LTR03-A7(底)	28	SD-GB-5002B	T3/(2F~21F)
4	52B-MS02-LTR03R-A7(底)	28	SD-GB-5002B	T1/(2F~21F)
5	52B-MS02-LTR03R-A7(底)	30	SD-GB-5002B	T2(2F~22F)
6	52B-MS02-LTR03R-A7(底)	28	SD-GB-5002B	T3/(2F~21F)

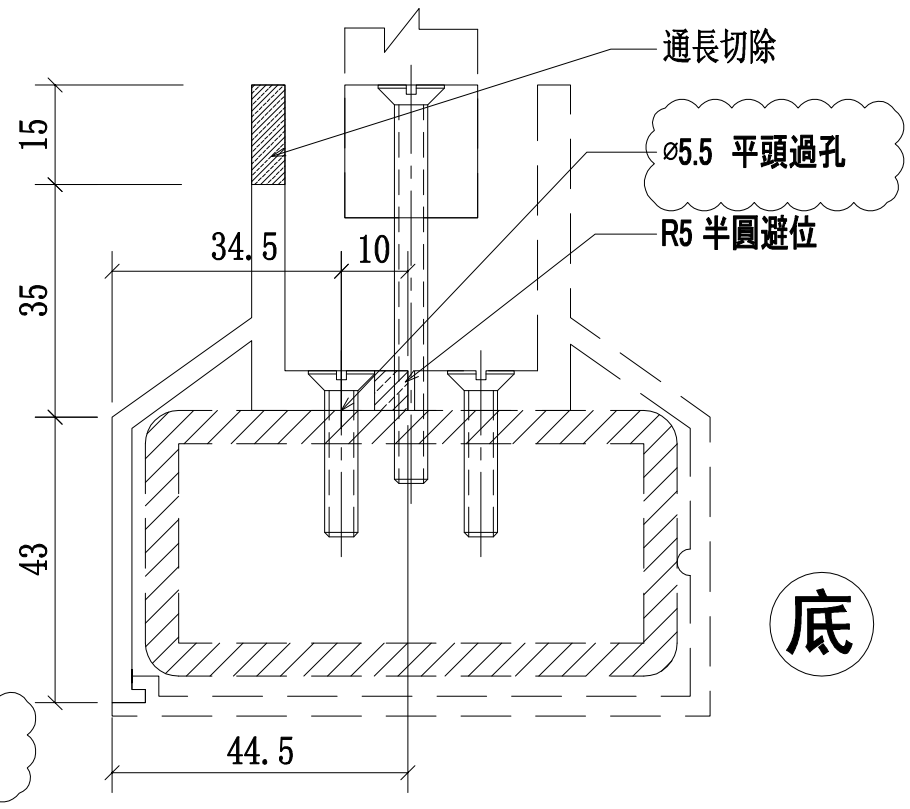

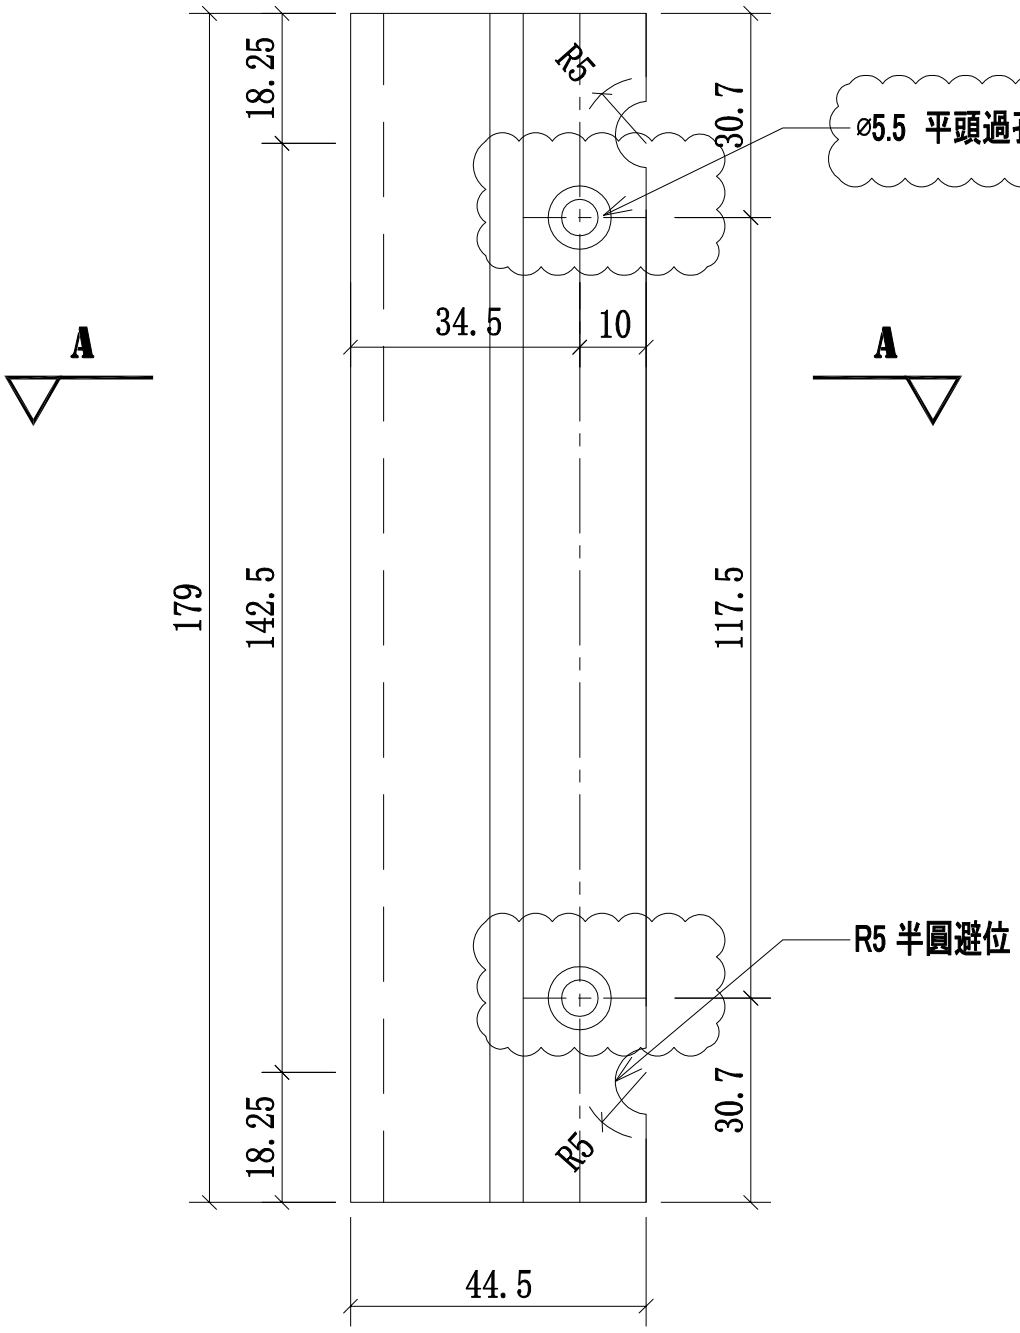


A-A


名稱	攔河鋁橫梁	制圖	CJM	2021.1.15	修改	A		
材料	X85901(A7)	復核	—	—	日期	2021.03.23		
顏色	UCT806812XL-3	批準			圖號	52B-MS02-LTR03-A7(底)		

美特鋁質 有限公司
MIDI Aluminium Fabricator Ltd.

工程號	J-852	地盤	亞皆老街／攔河

序號:	物料編號:	數量:	使用位置:	樓層:
1	52B-MS02-LTR04-A8(底)	28	SD-GB-5002B	T1/(2F~21F)
2	52B-MS02-LTR04-A8(底)	30	SD-GB-5002B	T2(2F~22F)
3	52B-MS02-LTR04-A8(底)	28	SD-GB-5002B	T3/(2F~21F)

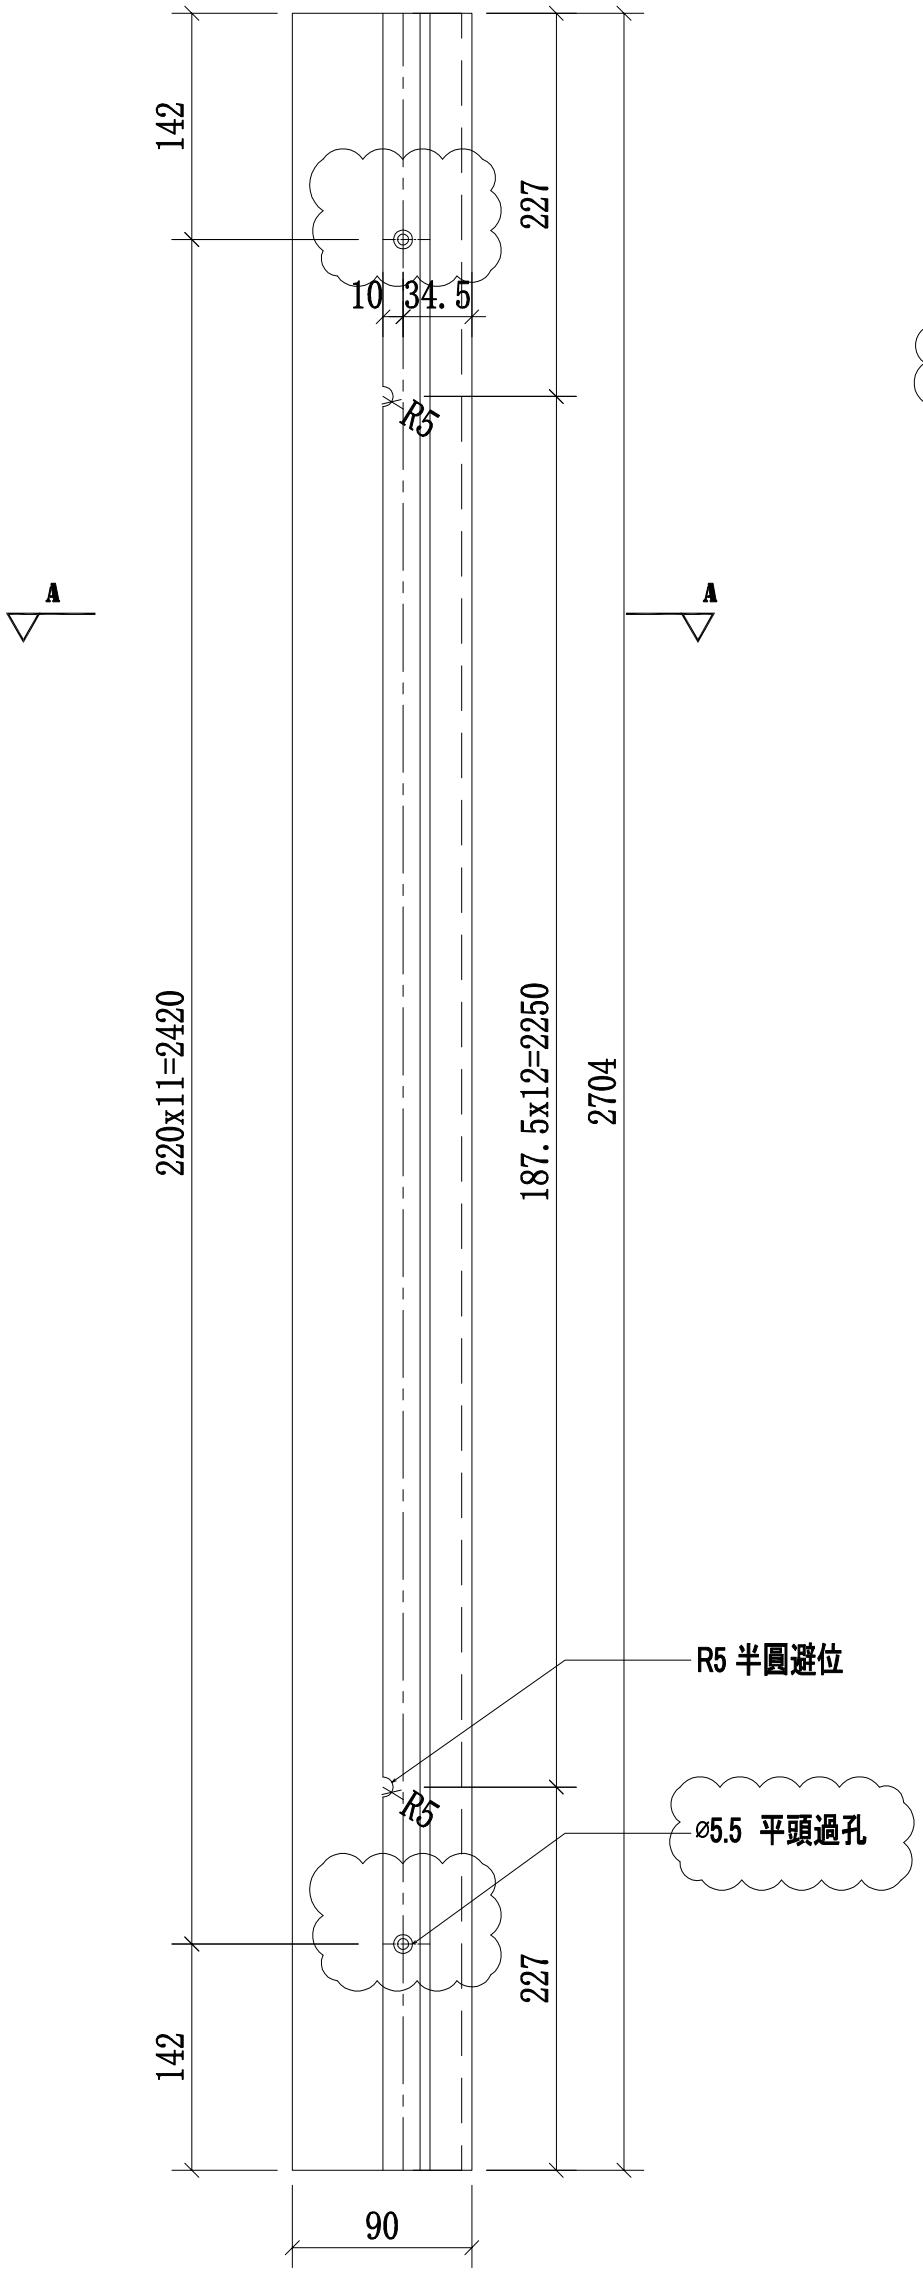

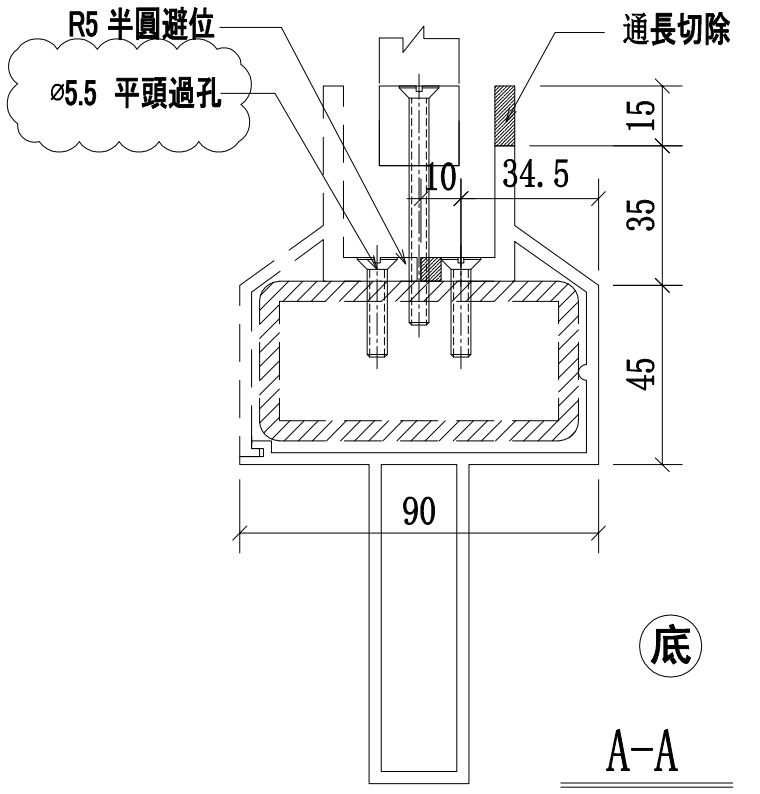


A-A
SCALE:2:1


名稱	攔河鋁橫梁	制圖	CJM	2021.1.15	修改	A		
材料	X85902(A8)	復核	—	—	日期	2021.03.23		
顏色	UCT806812XL-3	批準			圖號	52B-MS02-LTR04-A8(底)		

美特鋁質 有限公司
MIDI Aluminium Fabricator Ltd.

工程號	J-852	地盤	亞皆老街／攔河

序號:	物料編號:	數量:	使用位置:	樓層:
1	52B-MS02-LTR04-A7(底)	28	SD-GB-5002B	T1/(2F~21F)
2	52B-MS02-LTR04-A7(底)	30	SD-GB-5002B	T2/(2F~22F)
3	52B-MS02-LTR04-A7(底)	28	SD-GB-5002B	T3/(2F~21F)

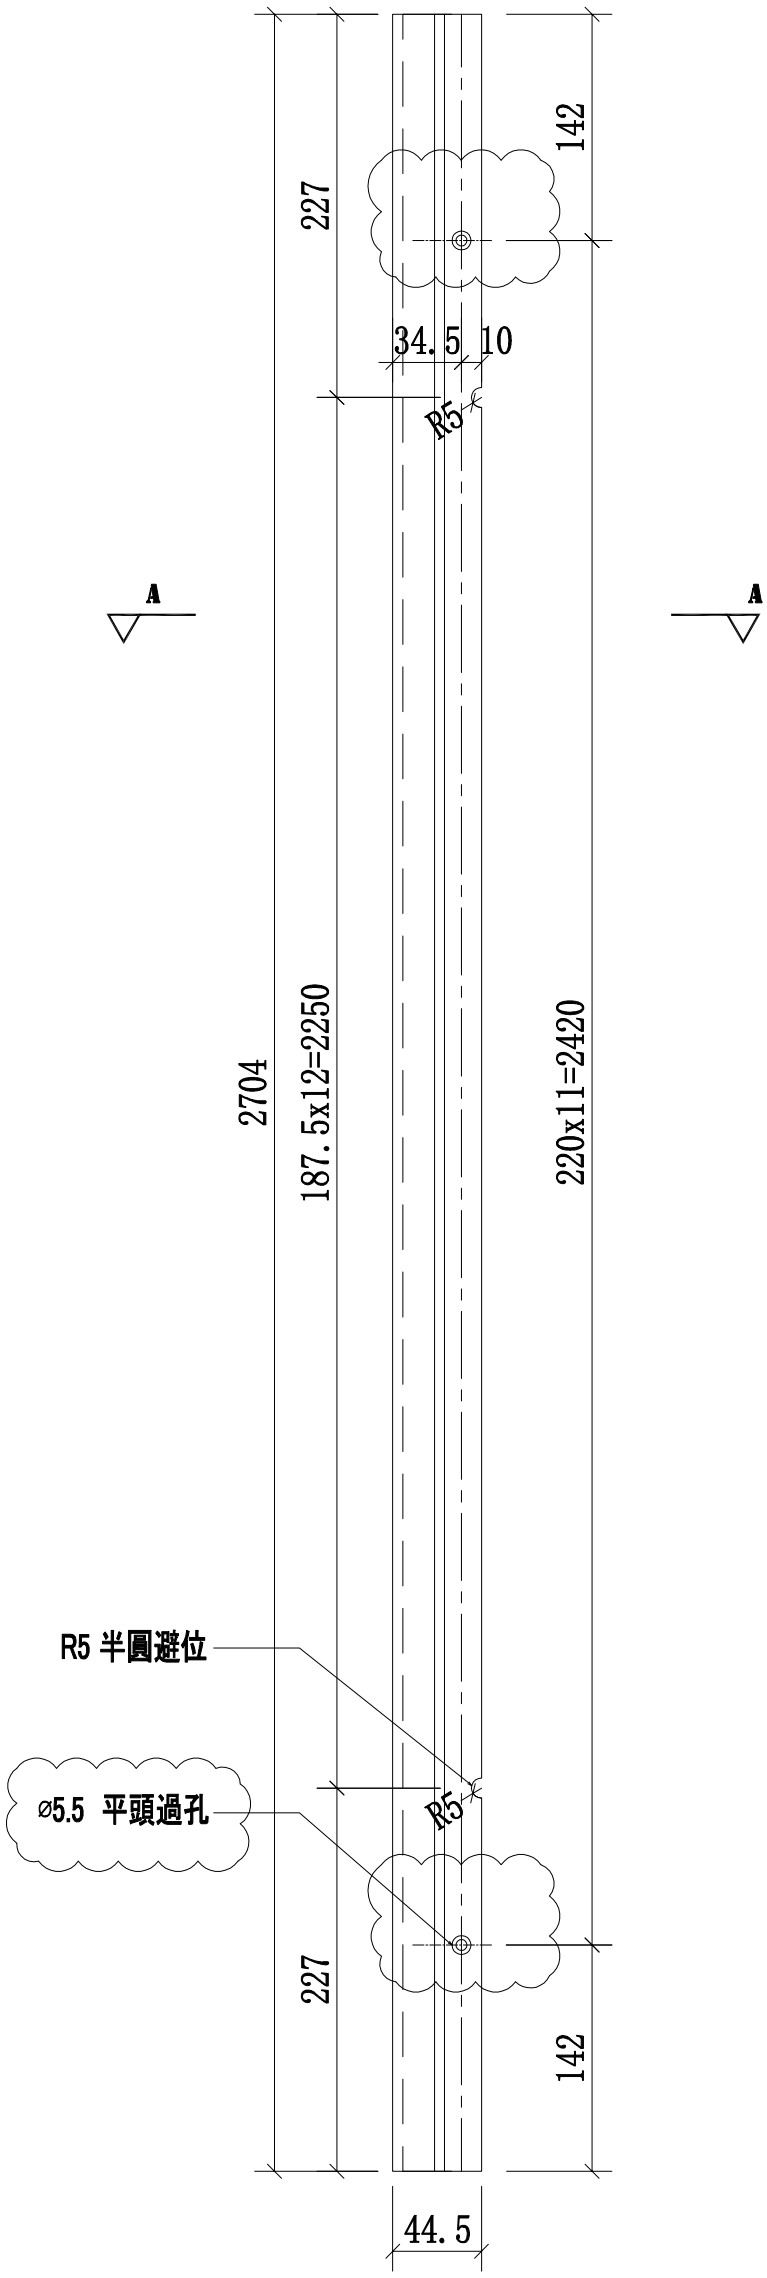

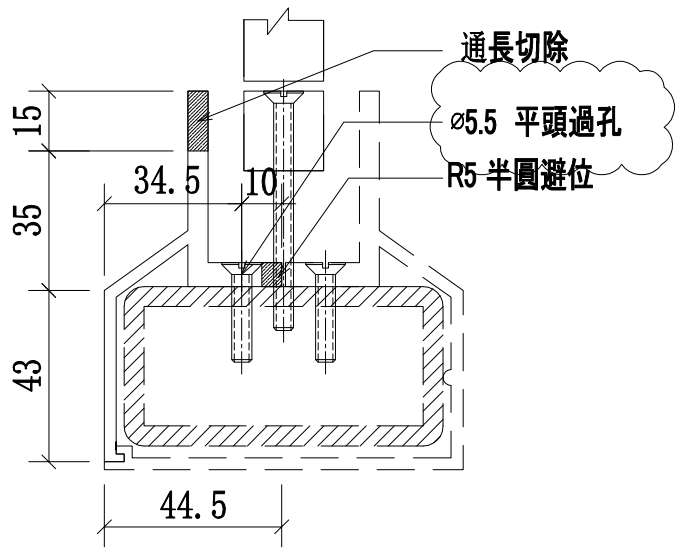

底

A-A
SCALE:2:1

名稱	攔河鋁橫梁	制圖	CJM	2021.1.15	修改	A		
材料	X85901(A7)	復核	—	—	日期	2021.03.23		
顏色	UCT806812XL-3	批準			圖號	52B-MS02-LTR04-A7(底)		

美特鋁質有限公司
MIDI Aluminium Fabricator Ltd.

QF005/8


圖則登記表
DRAWING REGISTER

			接收日期 Receiving Date (適用於客戶圖則)									
工程名稱 Project Title:	亞皆老街	年										
攔河5003;5003AB鋁企料鋁橫樑及鋁材項目		月										
工程編號 Project No:	**J-852（攔河去除3;5;6F樣板層）**	日										
分發予 Distributed To			發出日期 Issued Date									
		年	20	21								
		月	09	03								
		日	15	23								
圖則編號 Drg. No.	圖則名稱 Drawing Title		修訂編號 Revision No.									
5003A;5003-LP	5003A;5003攔河鋁材位置圖	1	-	-								
5003B-LP	5003B攔河鋁材位置圖	2	-	-								
53A,53-MS07-LMU01	攔河邊企鋁材立柱	3	-	A								
53A,53-MS07-LMU02	攔河邊企鋁材立柱	4	-	A								
53A,53-MS07-LMU03	攔河轉角企鋁材立柱	5	-	A								
53A,53-MS07-LMU04	攔河轉角企鋁材立柱	6	-	A								
53A,53-MS07-LMU05	攔河轉角企鋁材立柱	7	-	A								
53A,53-MS07-LMU01R	攔河邊企鋁材立柱	8	-	A								
53A,53-MS07-LMU02R	攔河邊企鋁材立柱	9	-	A								
53B-MS03-LMU01	攔河邊企鋁材立柱	10	-	A								
53B-MS03-LMU02	攔河邊企鋁材立柱	11	-	A								
53B-MS03-LMU03	攔河轉角企鋁材立柱	12	-	A								
53B-MS03-LMU04	攔河轉角企鋁材立柱	13	-	A								
53B-MS03-LMU05	攔河轉角企鋁材立柱	14	-	A								
53B-MS03-LMU01R	攔河邊企鋁材立柱	15	-	A								
53B-MS03-LMU02R	攔河邊企鋁材立柱	16	-	A								
53A,53-MS07-LTR01-A6(頂)	攔河鋁橫梁加工圖	17	-	A								
53A,53-MS07-LTR01-A7(頂)	攔河鋁橫梁加工圖	18	-	A								
53A,53-MS07-LTR02-A6(頂)	攔河鋁橫梁加工圖	19	-	A								
53A,53-MS07-LTR02-A7(頂)	攔河鋁橫梁加工圖	20	-	A								
53B-MS03-LTR01-A6(頂）	攔河鋁橫梁加工圖	21	-	A								
53B-MS03-LTR01-A7(頂）	攔河鋁橫梁加工圖	22	-	A								
53B-MS03-LTR02-A6(頂）	攔河鋁橫梁加工圖	23	-	A								
53B-MS03-LTR02-A7(頂）	攔河鋁橫梁加工圖	24	-	A								


美特鋁質 有限公司
MIDI Aluminium Fabricator Ltd.

工程號	J-852	地盤	亞皆老街／攔河


序號:	物料編號:	數量:	使用位置:	樓層:
1	53A-MS07-LMU01	1	SD-GB-5003A	T3/(1F)
2	53-MS07-LMU01	1	SD-GB-5003	T2/(1F)
3	53-MS07-LMU01	1	SD-GB-5003	T1/(1F)

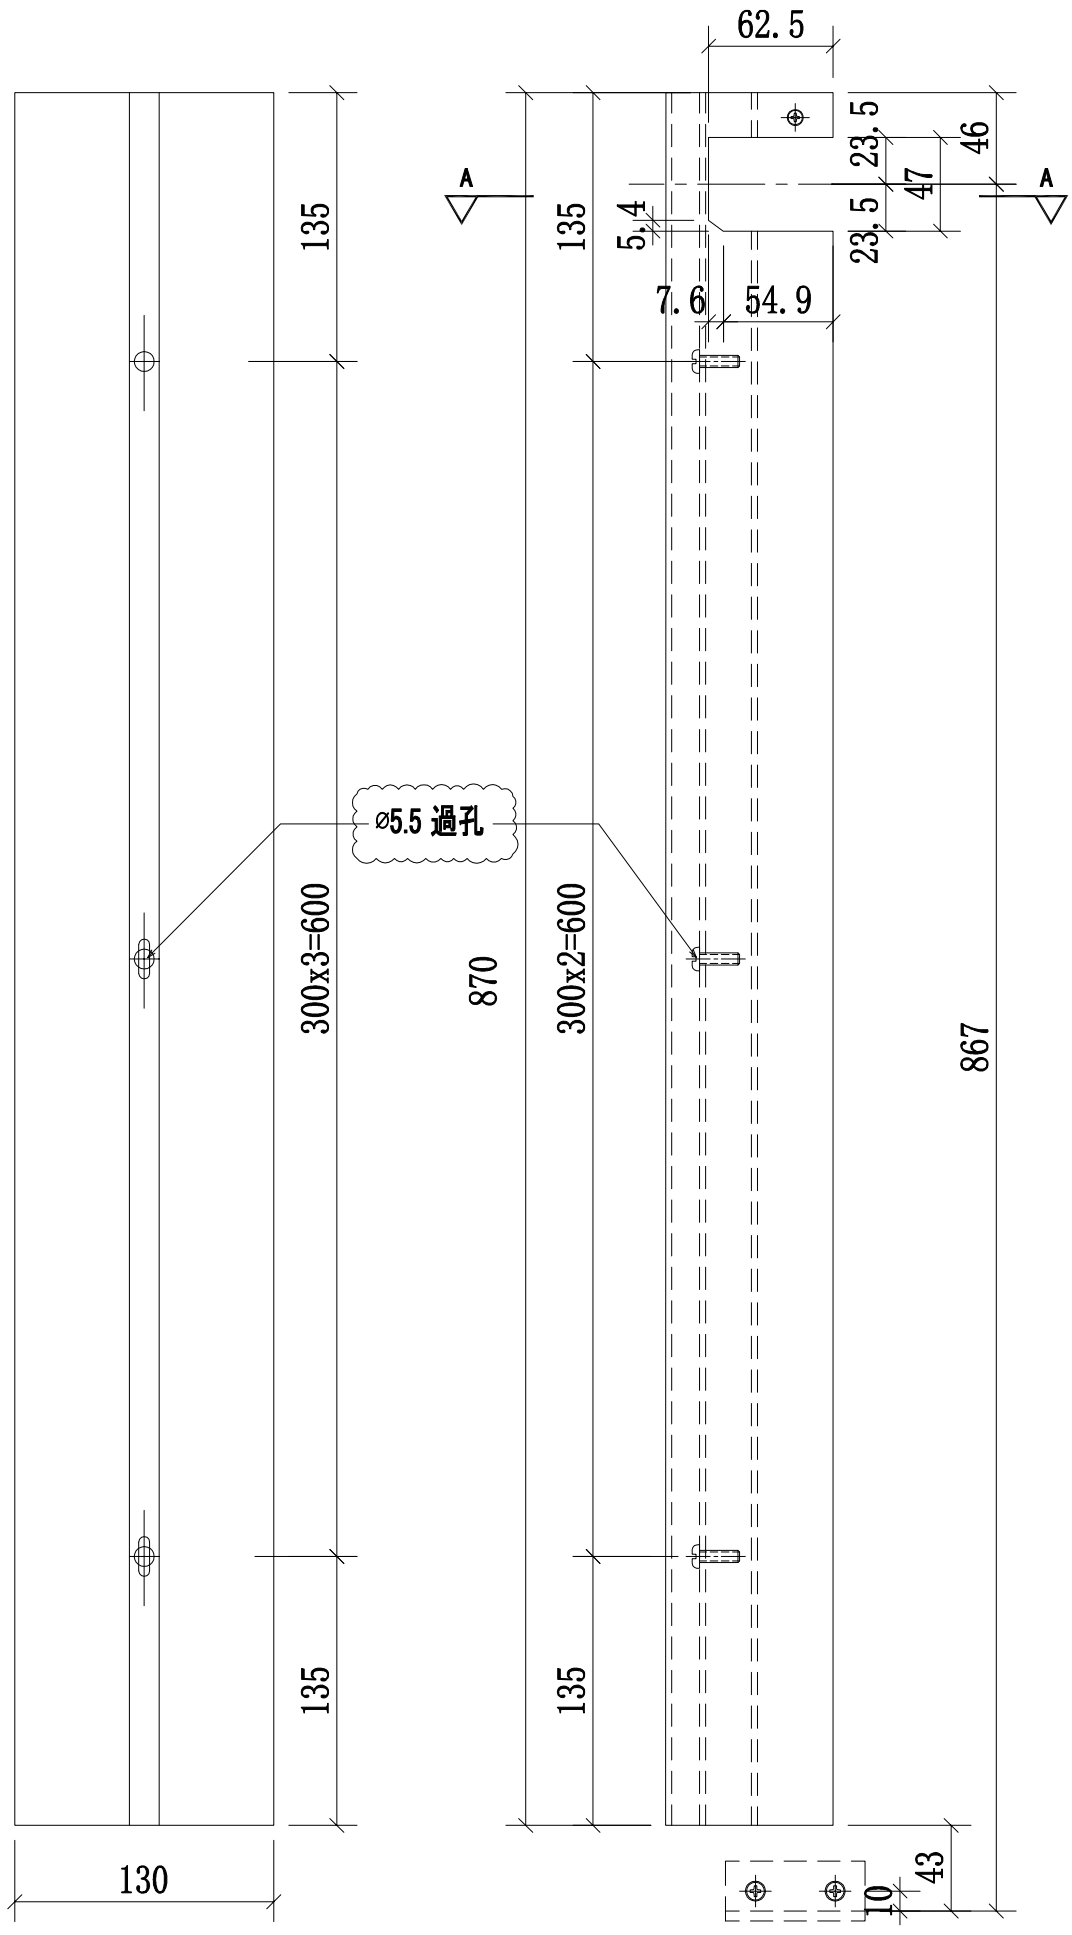

B向

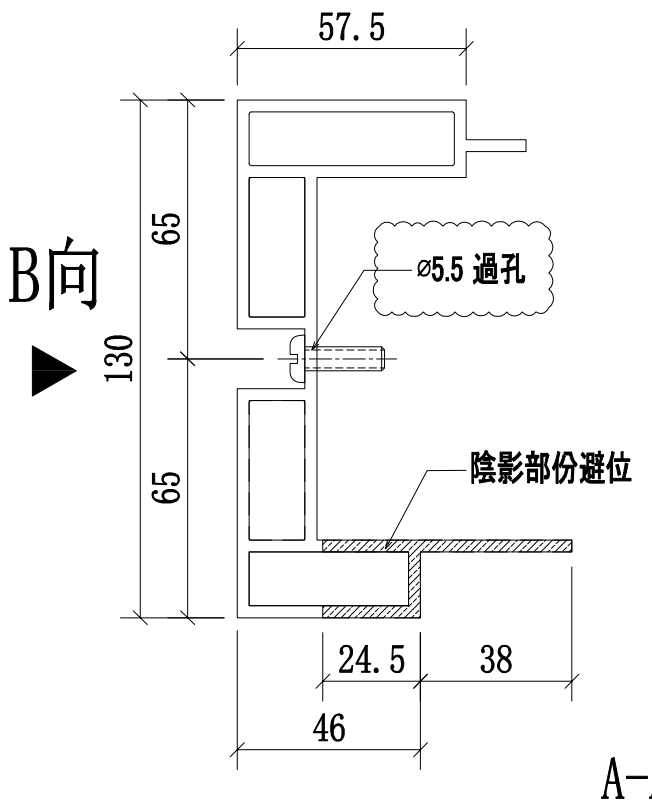

A-A
SCALE:2:1

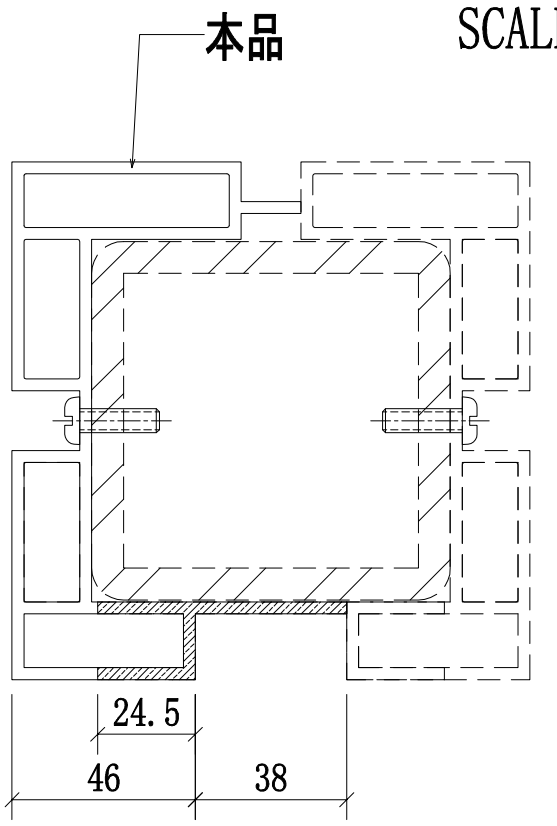


邊位立柱拼裝圖

名稱	攔河邊企鋁材立柱	制圖	CJM	2021.1.15	修改	A		
材料	X85896(A2)	復核	—	—	日期	2021.03.23		
顏色	UCT806812XL-3	批準			圖號	53A;53-MS07-LMU01		


美特鋁質 有限公司
MIDI Aluminium Fabricator Ltd.

工程號	J-852	地盤	亞皆老街／攔河


序號:	物料編號:	數量:	使用位置:	樓層:
1	53A-MS07-LMU01R	1	SD-GB-5003A	T3/(1F)
2	53-MS07-LMU01R	1	SD-GB-5003	T2/(1F)
3	53-MS07-LMU01R	1	SD-GB-5003	T1/(1F)

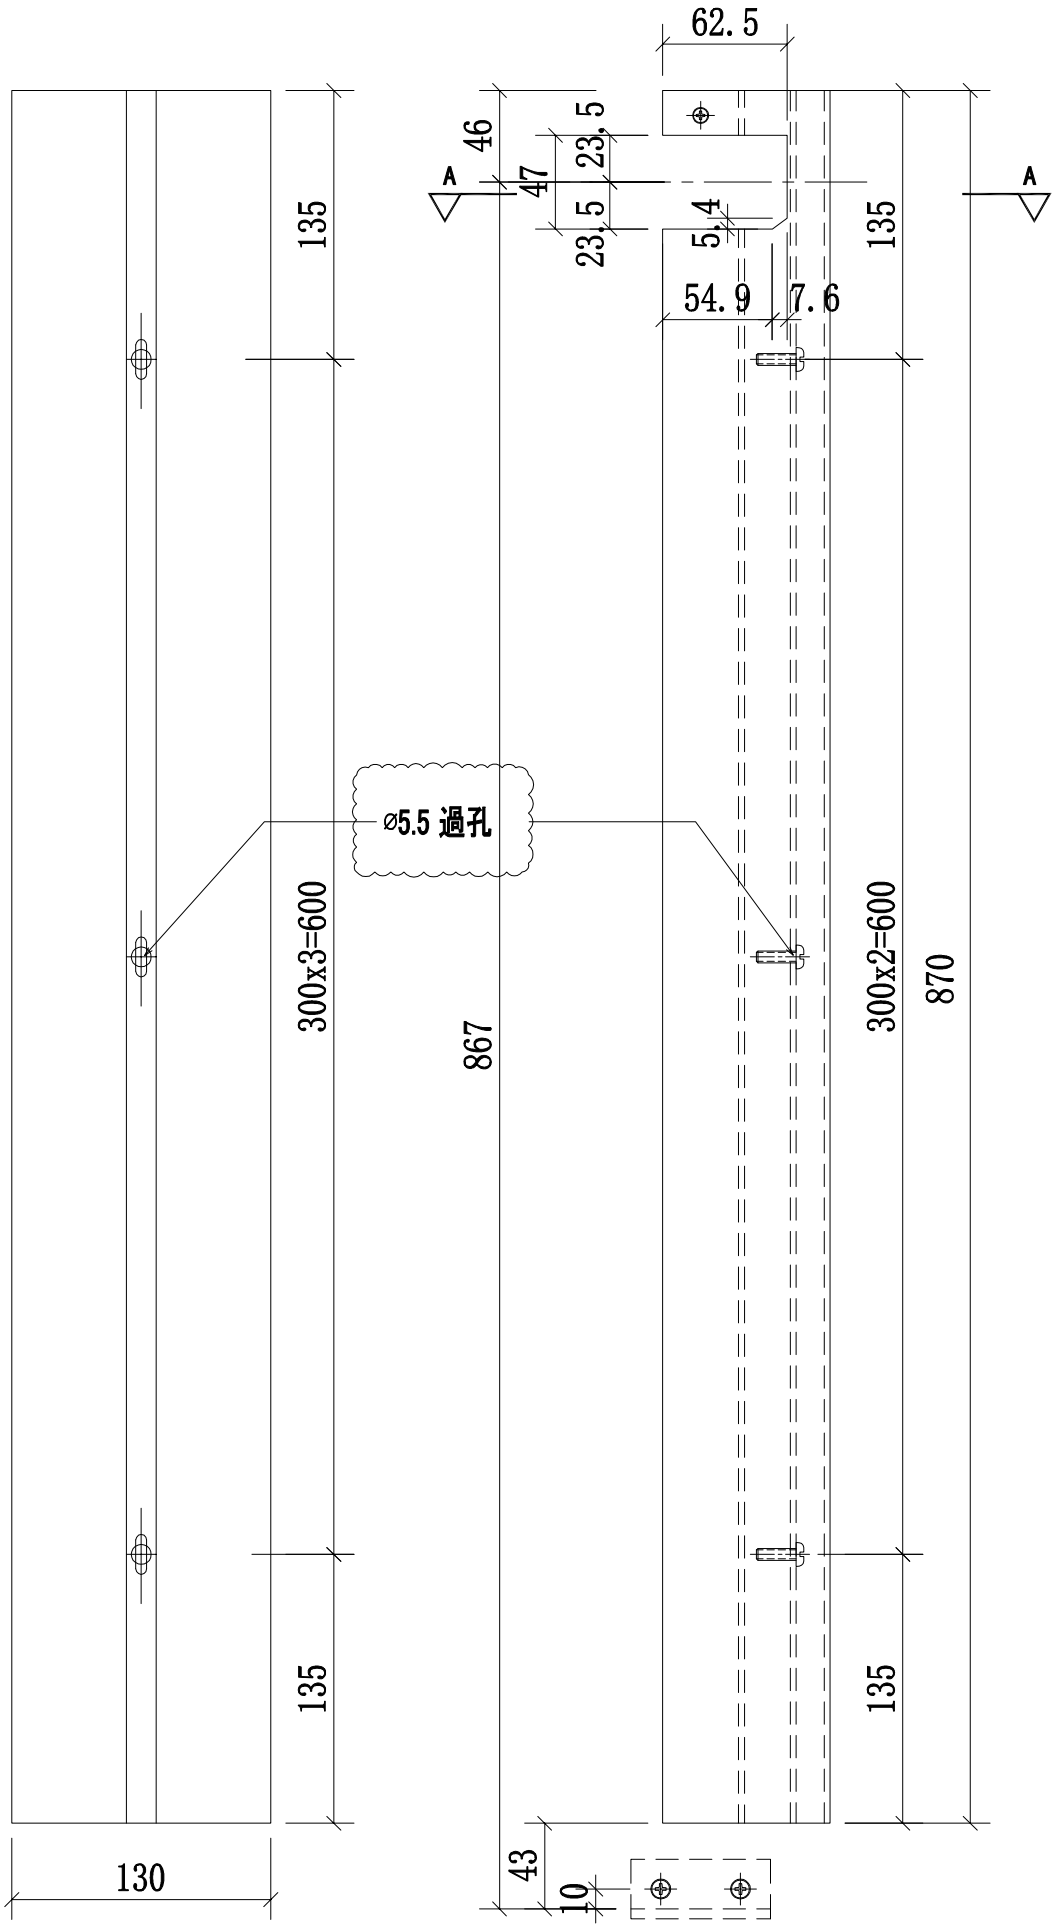

B向

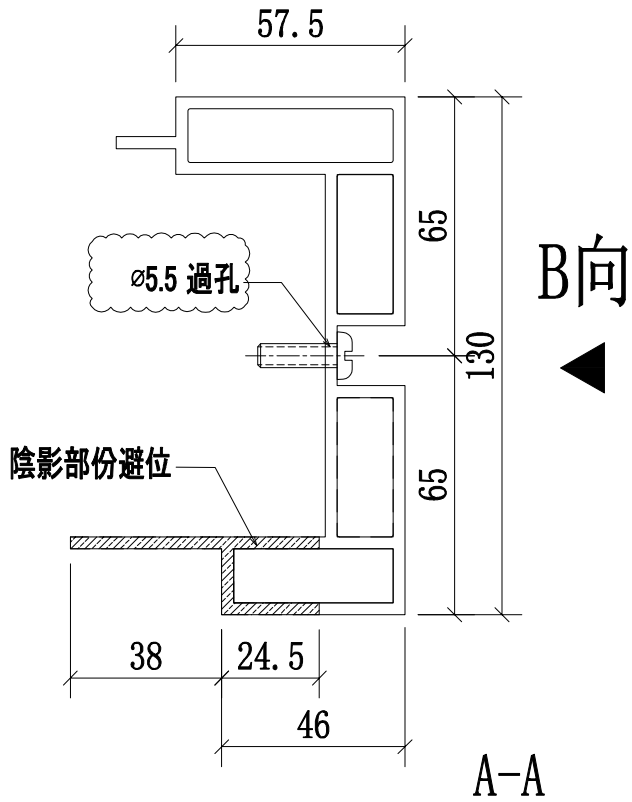

A-A
SCALE:2:1

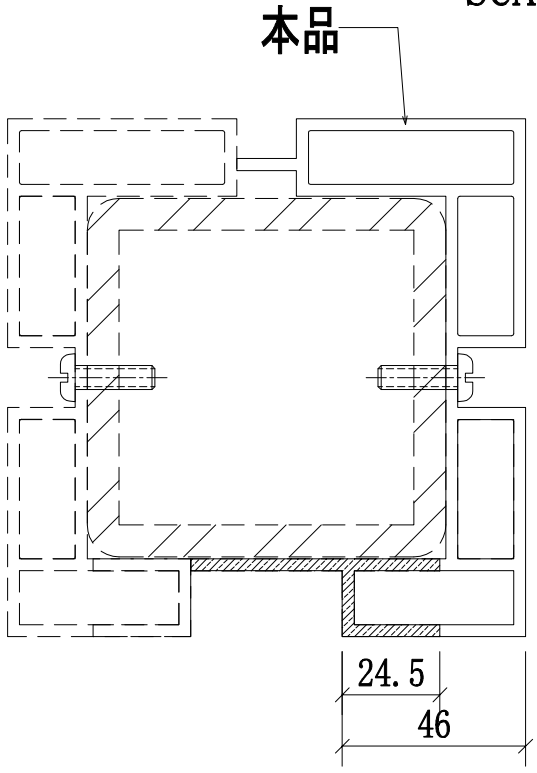


邊位立柱拼裝圖

名稱	攔河邊企鋁材立柱	制圖	CJM	2021.1.15	修改	A		
材料	X85896(A2)	復核	—	—	日期	2021.03.23		
顏色	UCT806812XL-3	批準			圖號	53A;53-MS07-LMU01R		


美特鋁質 有限公司
MIDI Aluminium Fabricator Ltd.

工程號	J-852	地盤	亞皆老街／攔河

序號:	物料編號:	數量:	使用位置:	樓層:
1	53A-MS07-LMU01	1	SD-GB-5003A	T3/(1F)
2	53-MS07-LMU01	1	SD-GB-5003	T2/(1F)
3	53-MS07-LMU01	1	SD-GB-5003	T1/(1F)

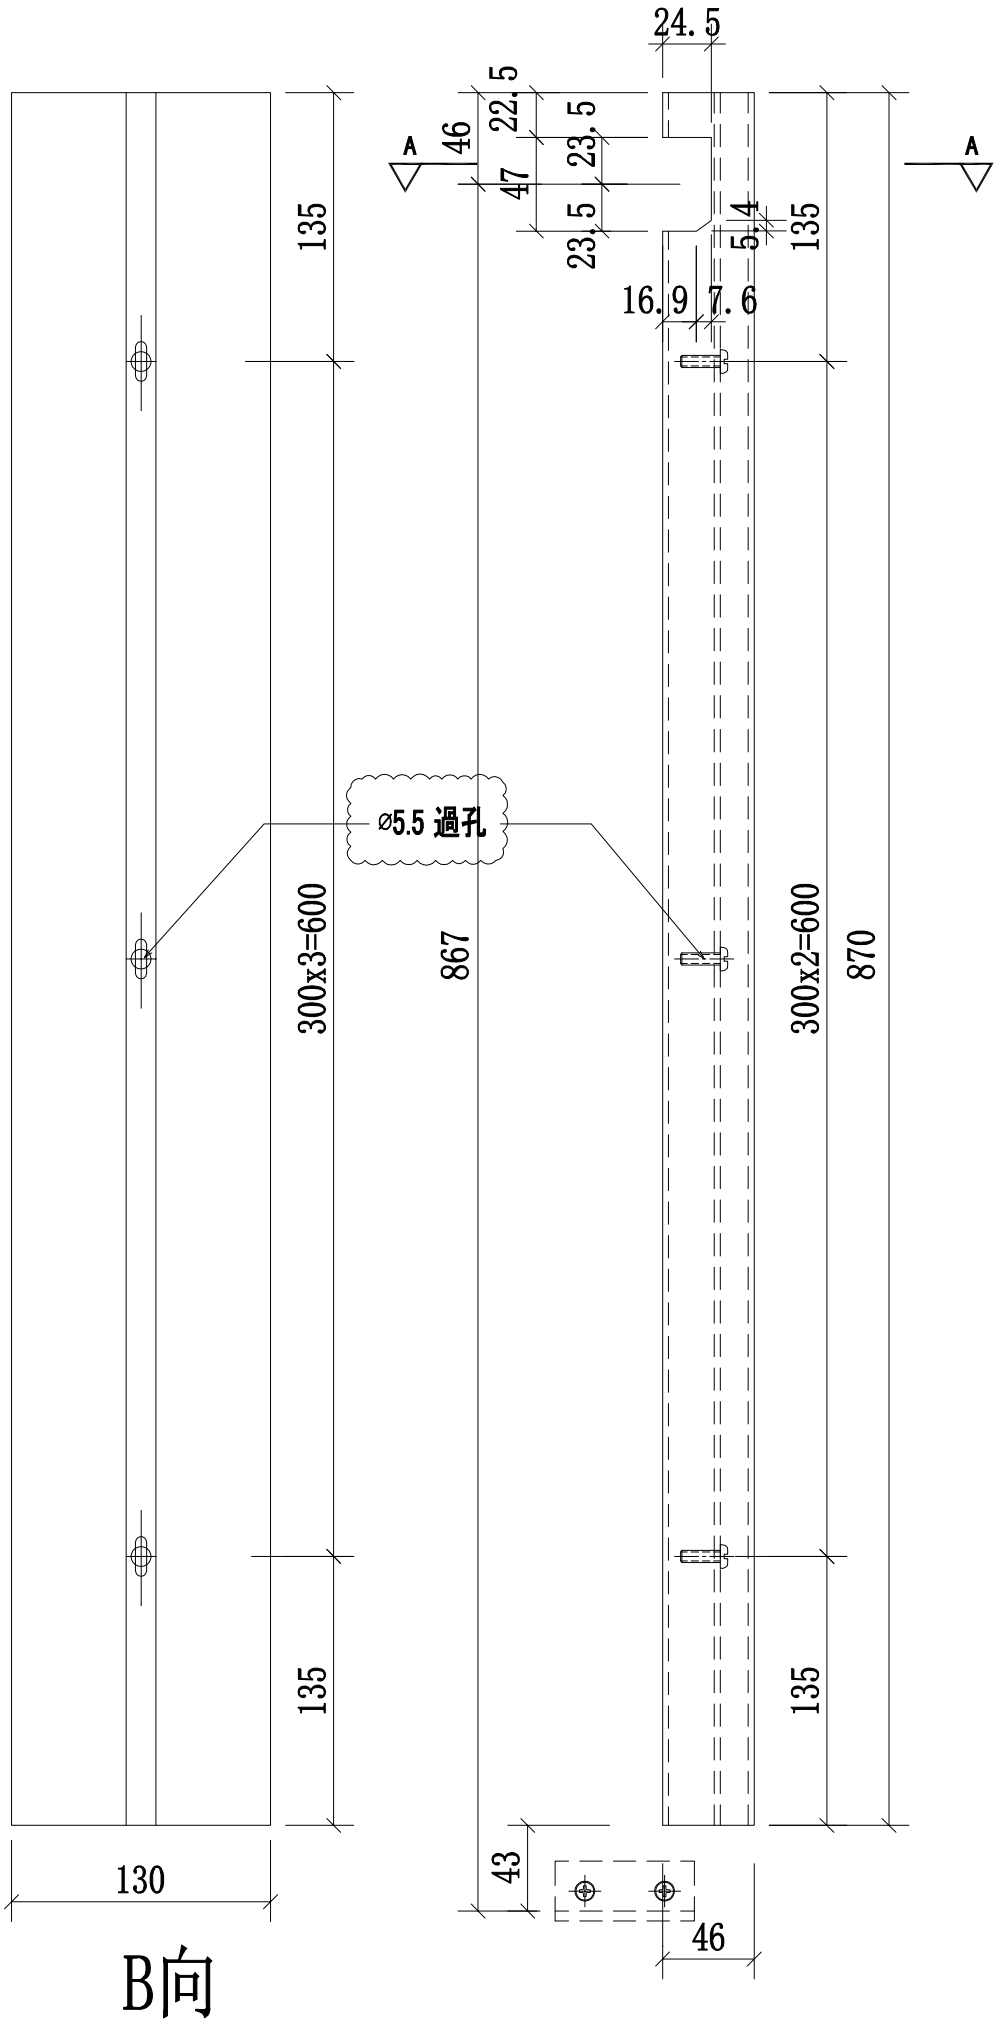


B向

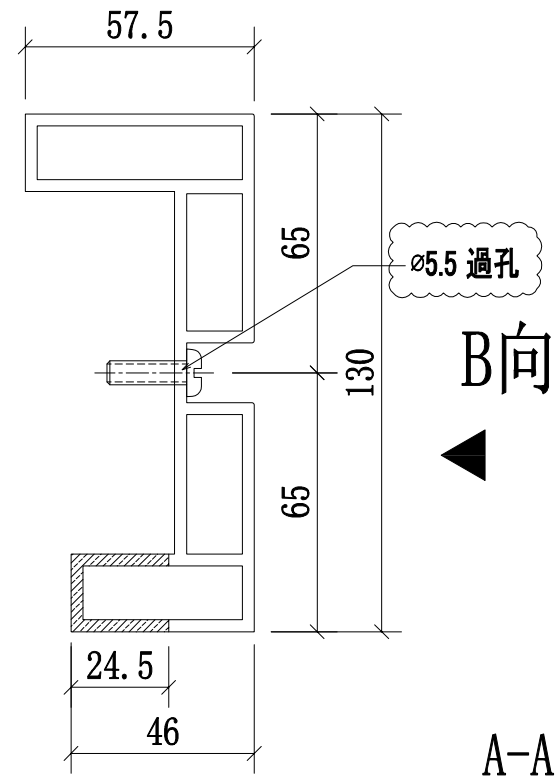

B向

A-A
SCALE:2:1

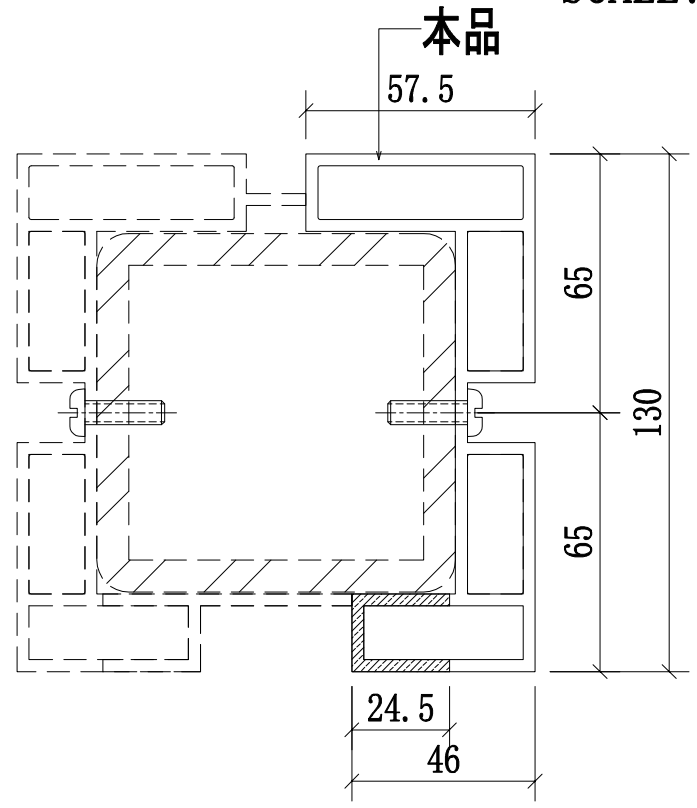


邊位立柱拼裝圖


名稱	攔河邊企鋁材立柱	制圖	CJM	2021.1.15	修改	A		
材料	X85897(A3)	復核	—	—	日期	2021.03.23		
顏色	UCT806812XL-3	批準			圖號	53A; 53-MS07-LMU02		

美特鋁質 有限公司
MIDI Aluminium Fabricator Ltd.


工程號	J-852	地盤	亞皆老街／攔河

序號:	物料編號:	數量:	使用位置:	樓層:
1	53A-MS07-LMU01R	1	SD-GB-5003A	T3/(1F)
2	53-MS07-LMU01R	1	SD-GB-5003	T2/(1F)
3	53-MS07-LMU01R	1	SD-GB-5003	T1/(1F)

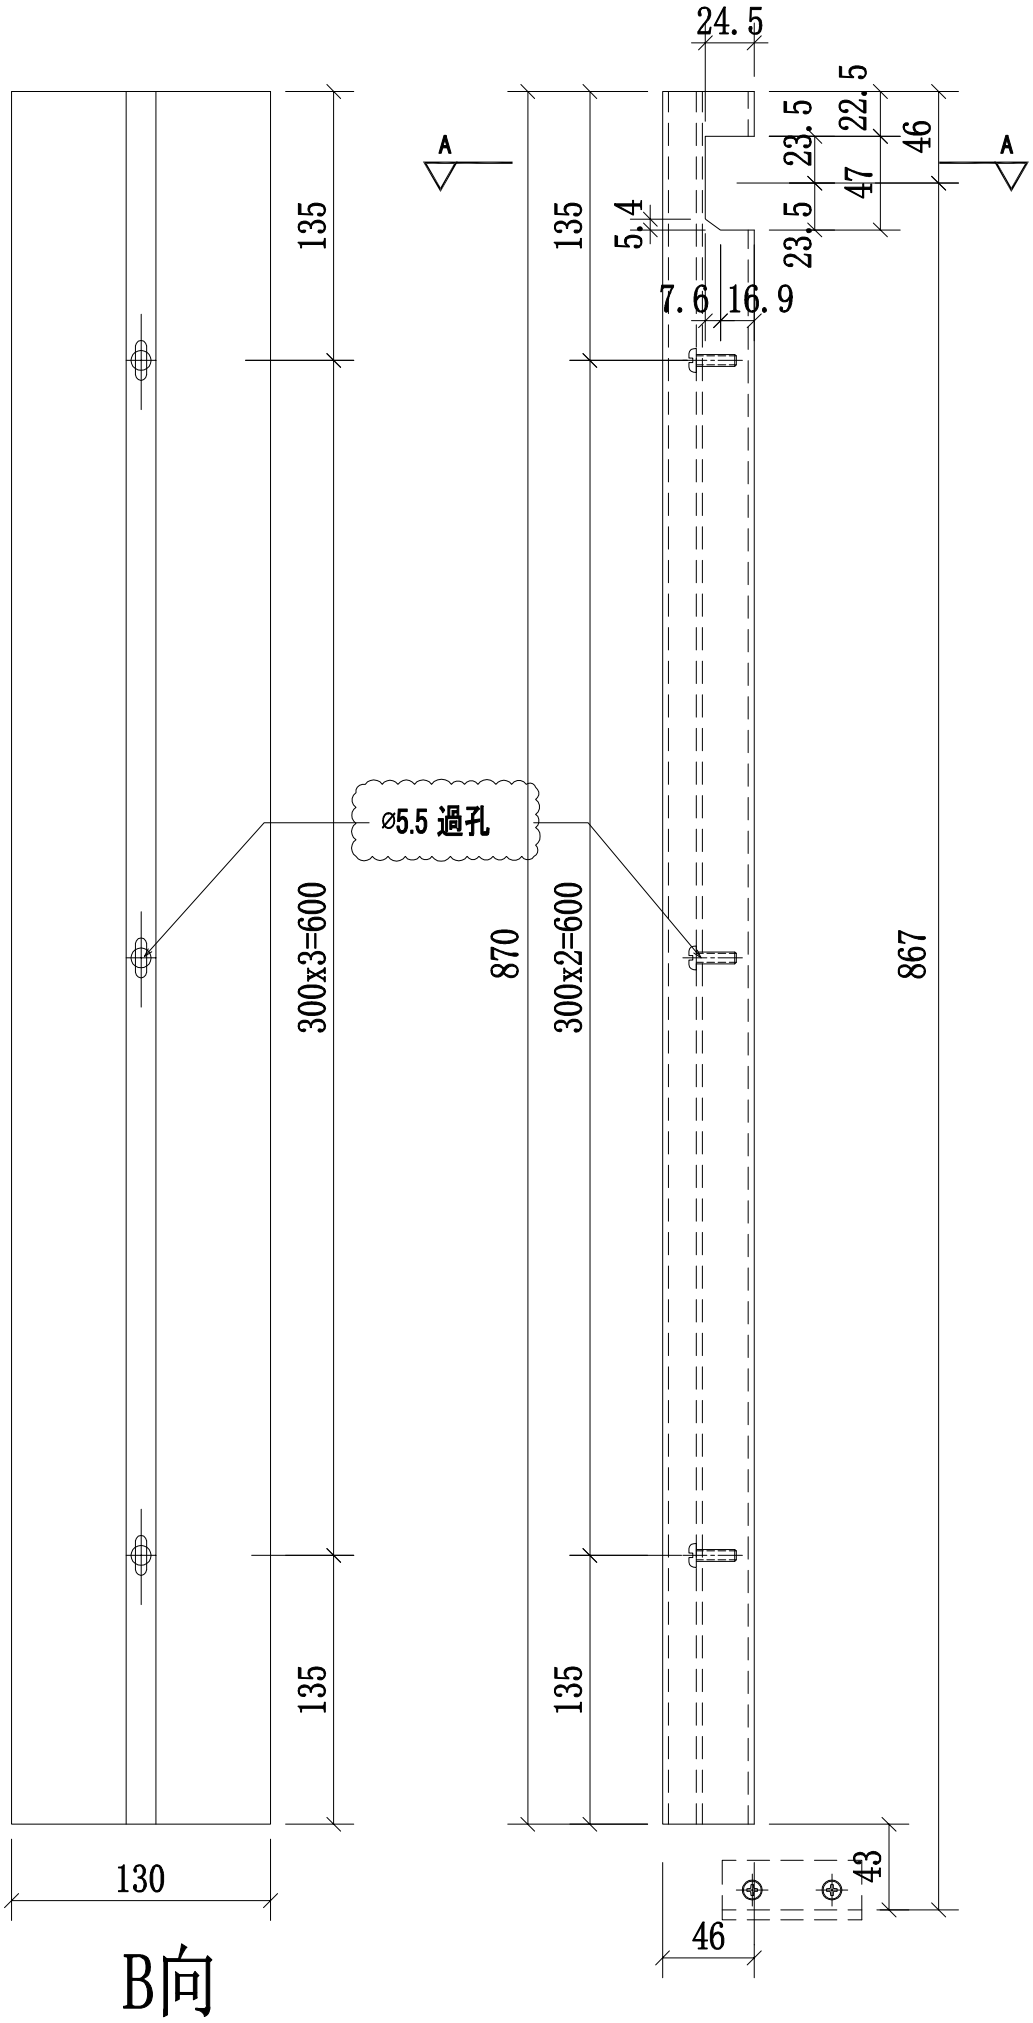

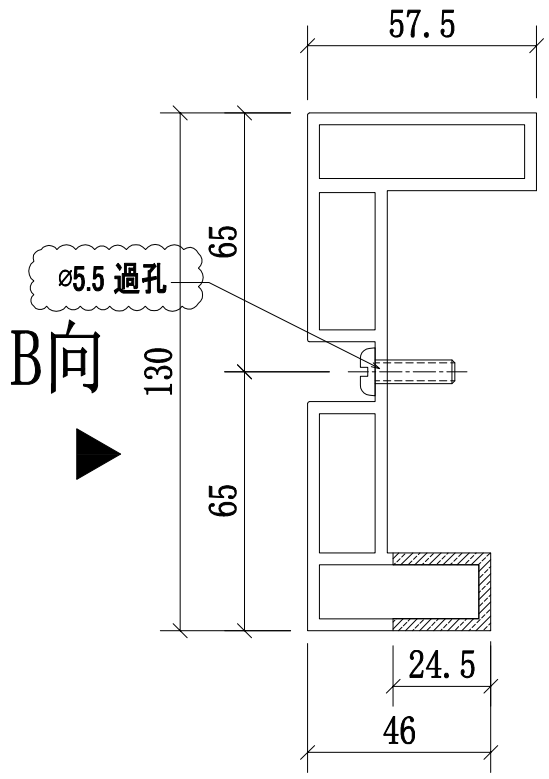

A-A
SCALE:2:1

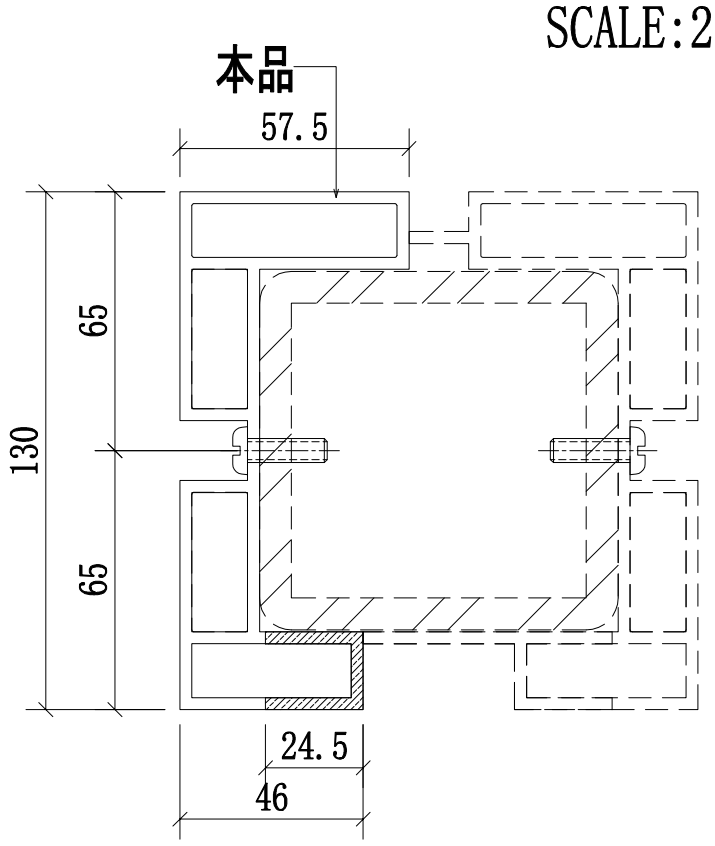


邊位立柱拼裝圖

名稱	攔河邊企鋁材立柱	制圖	CJM	2021.1.15	修改	A		
材料	X85897(A3)	復核	—	—	日期	2021.03.23		
顏色	UCT806812XL-3	批準			圖號	53A;53-MS07-LMU02R		


美特鋁質 有限公司
MIDI Aluminium Fabricator Ltd.

工程號	J-852	地盤	亞皆老街／攔河


序號:	物料編號:	數量:	使用位置:	樓層:
1	53A-MS07-LMU03	1	SD-GB-5003A	T3/(1F)
2	53-MS07-LMU03	1	SD-GB-5003	T2/(1F)
3	53-MS07-LMU03	1	SD-GB-5003	T1/(1F)

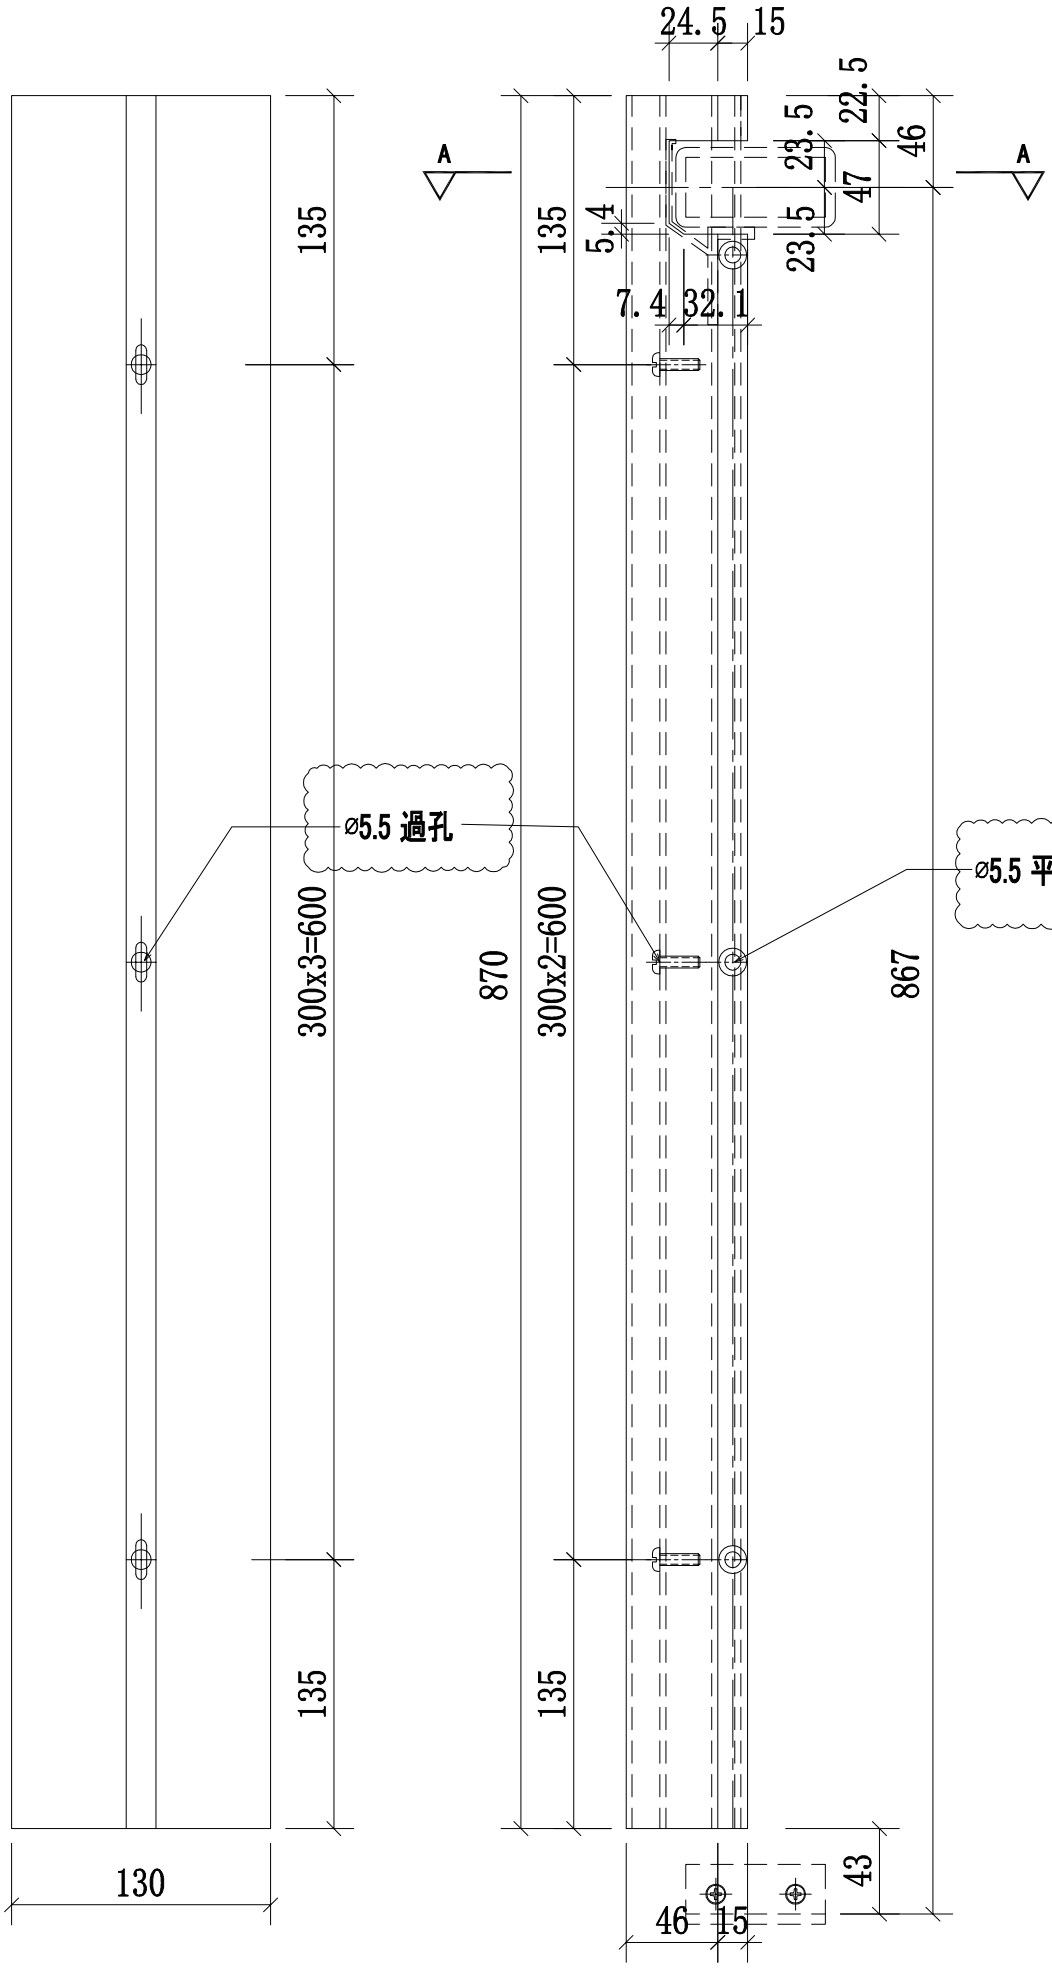

B向

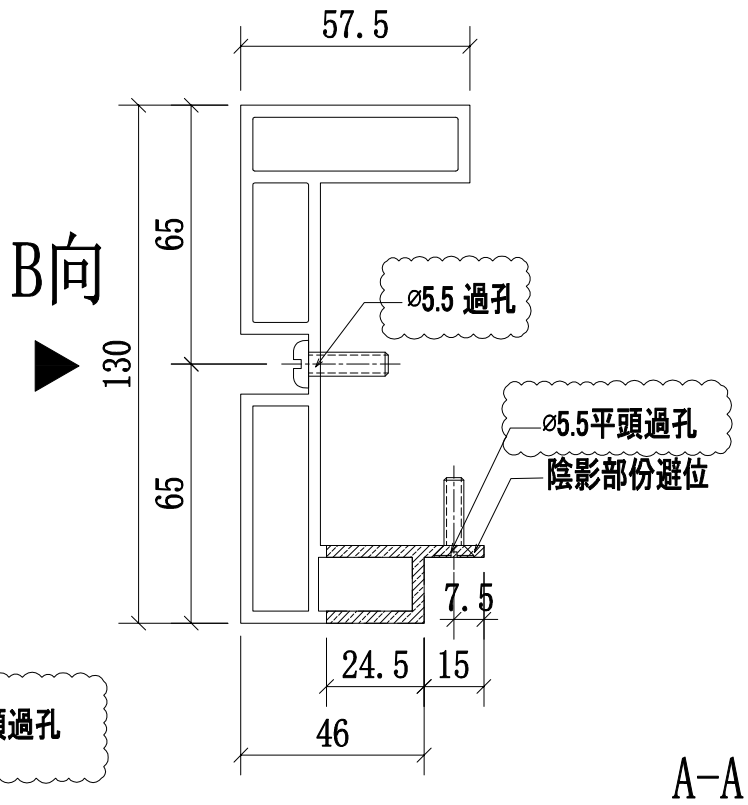

A-A
SCALE:2:1

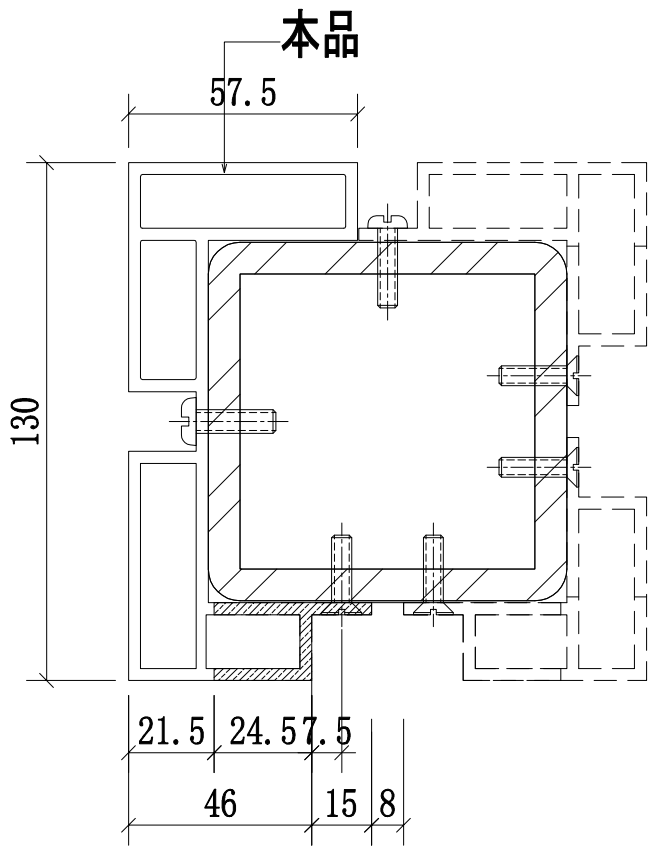


轉角位立柱拼裝圖


名稱	攔河轉角鋁材立柱	制圖	CJM	2021.1.15	修改	A		
材料	X85898(A4)	復核	—	—	日期	2021.03.23		
顏色	UCT806812XL-3	批準			圖號	53A;53-MS07-LMU03		


美特鋁質 有限公司
MIDI Aluminium Fabricator Ltd.

工程號	J-852	地盤	亞皆老街／攔河


序號:	物料編號:	數量:	使用位置:	樓層:
1	53A-MS07-LMU04	1	SD-GB-5003A	T3/(1F)
2	53-MS07-LMU04	1	SD-GB-5003	T2/(1F)
3	53-MS07-LMU04	1	SD-GB-5003	T1/(1F)

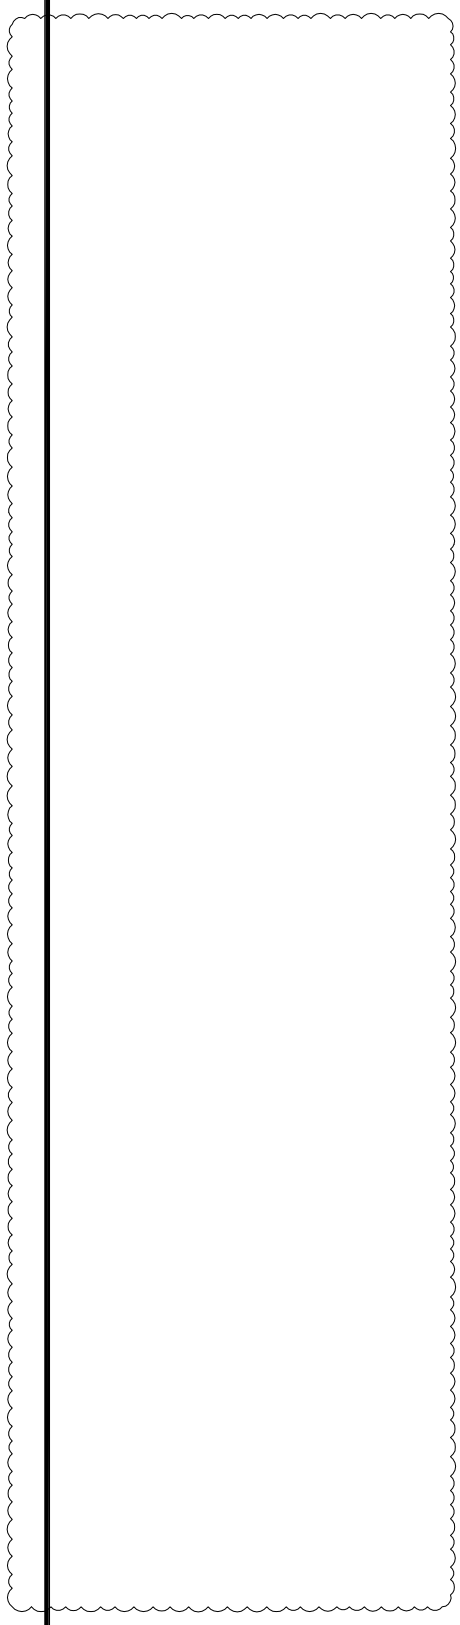

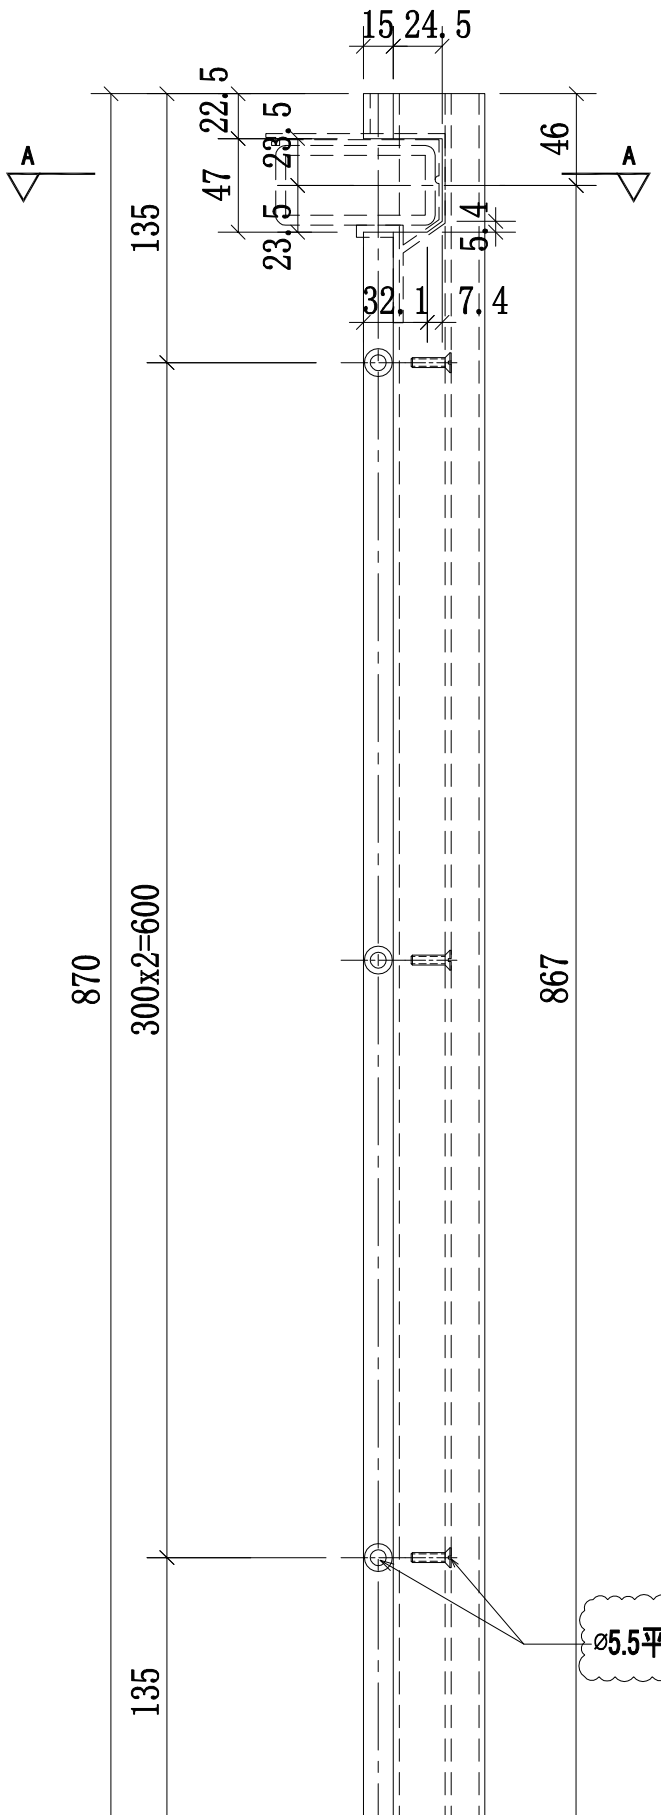

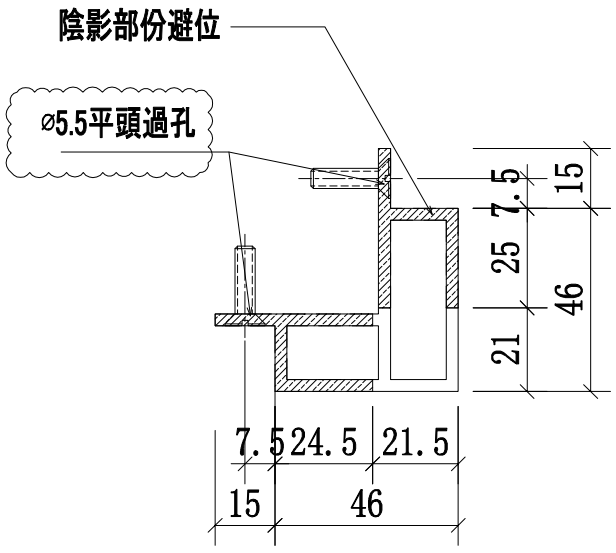

A-A
SCALE:2:1

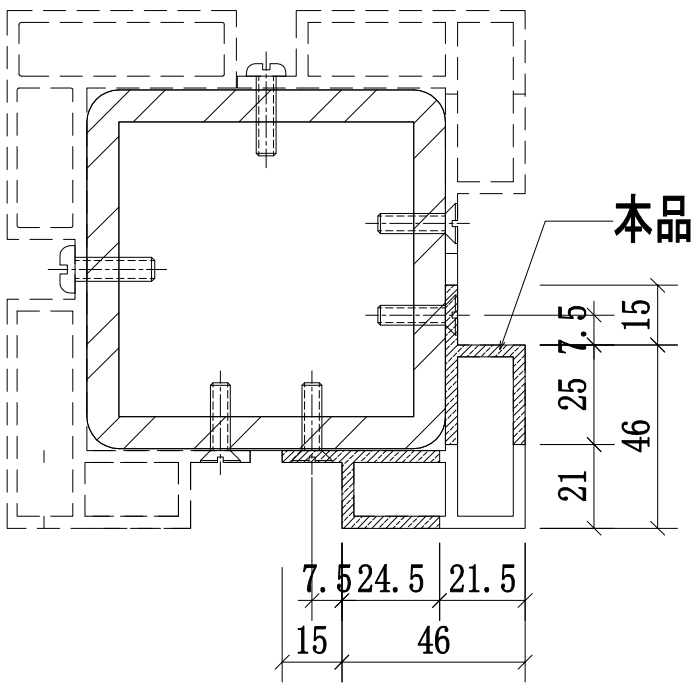


轉角位立柱拼裝圖


名稱	攔河轉角鋁材立柱	制圖	CJM	2021.1.15	修改	A		
材料	X85904(A10)	復核	—	—	日期	2021.03.23		
顏色	UCT806812XL-3	批準			圖號	53A;53-MS07-LMU04		

美特鋁質 有限公司
MIDI Aluminium Fabricator Ltd.


工程號	J-852	地盤	亞皆老街／攔河

序號:	物料編號:	數量:	使用位置:	樓層:
1	53A-MS07-LMU05	1	SD-GB-5003A	T3/(1F)
2	53-MS07-LMU05	1	SD-GB-5003	T2/(1F)
3	53-MS07-LMU05	1	SD-GB-5003	T1/(1F)

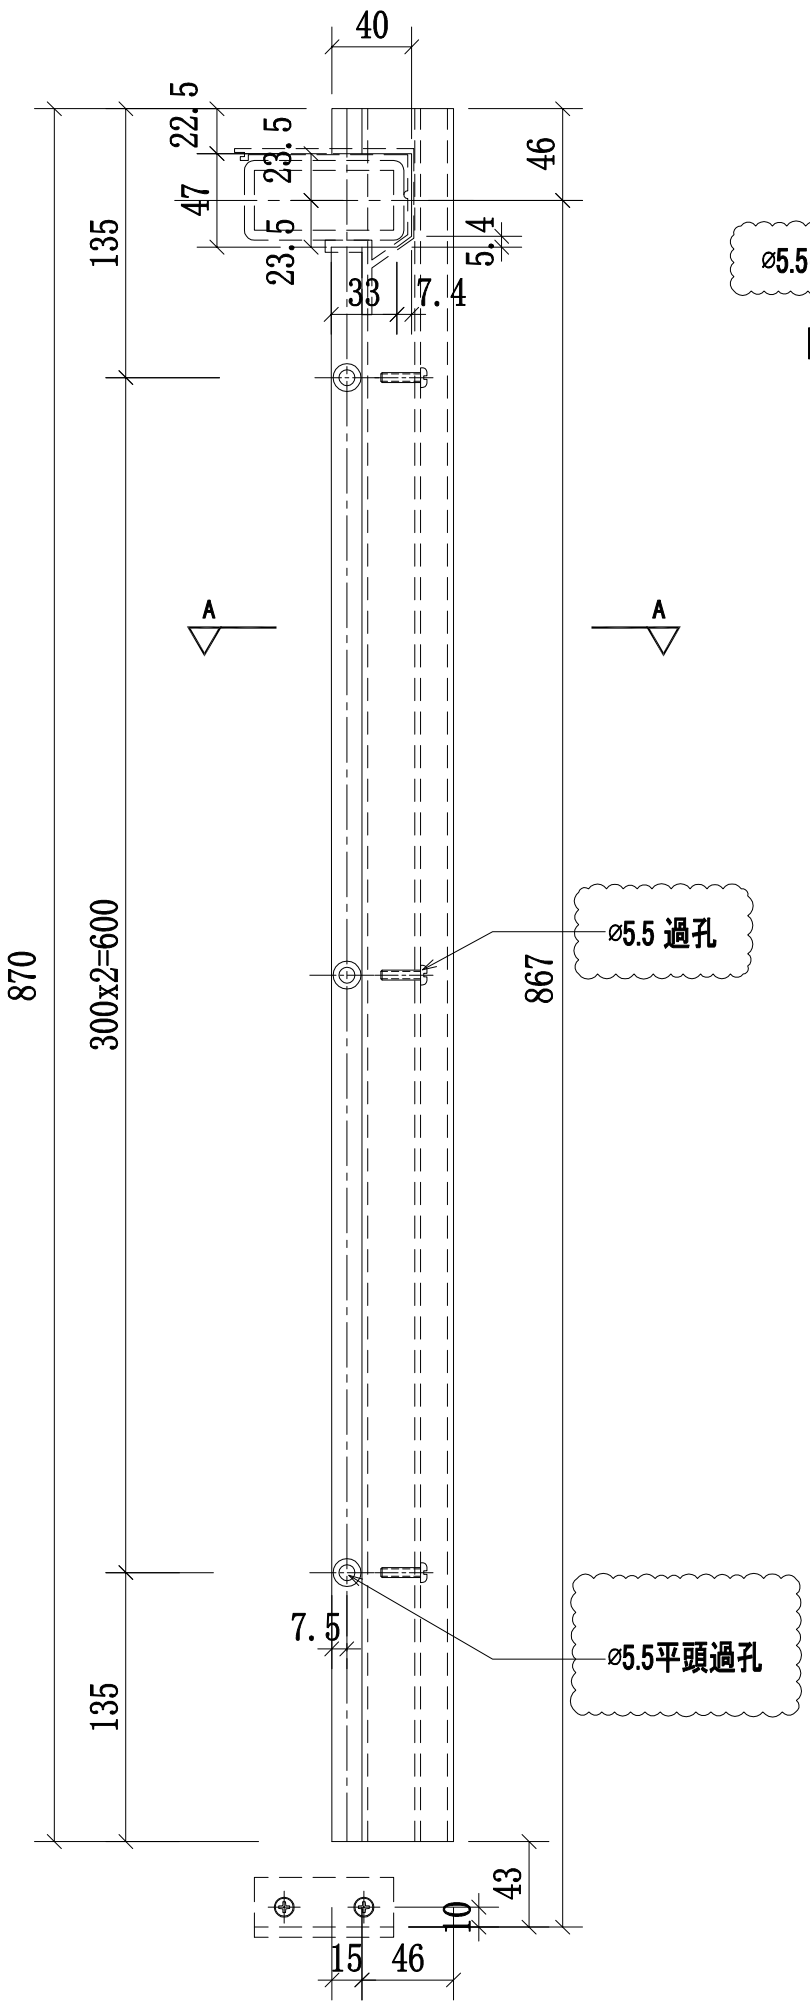

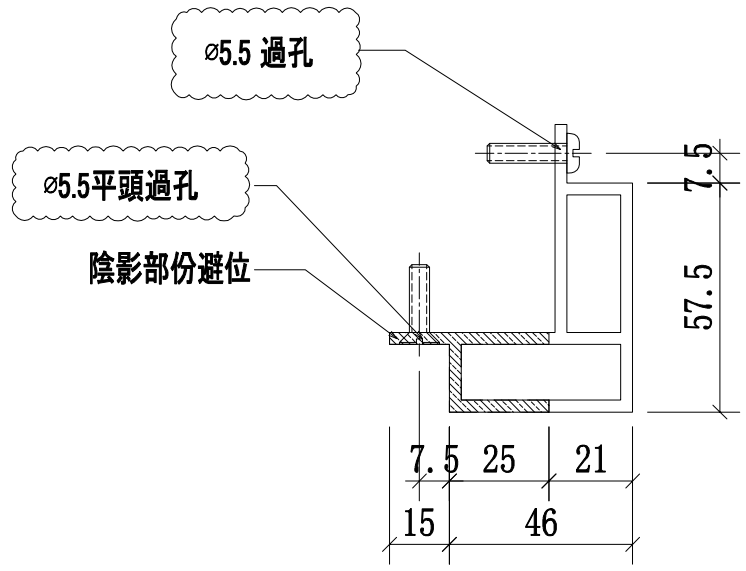

A-A
SCALE:2:1

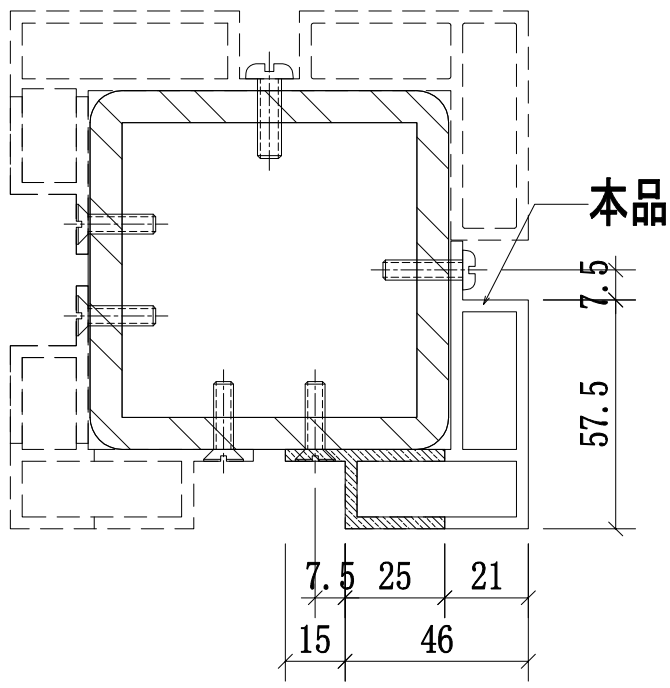


轉角位立柱拼裝圖


名稱	攔河轉角鋁材立柱	制圖	CJM	2021.1.15	修改	A		
材料	X85905(A11)	復核	—	—	日期	2021.03.23		
顏色	UCT806812XL-3	批準			圖號	53A;53-MS07-LMU05		

美特鋁質 有限公司
MIDI Aluminium Fabricator Ltd.


工程號	J-852	地盤	亞皆老街／攔河

序號:	物料編號:	數量:	使用位置:	樓層:
1	53B-MS03-LMU01	16	SD-GB-5003B	T1/(2F~23F)
2	53B-MS03-LMU01	16	SD-GB-5003B	T2/(2F~23F)
3	53B-MS03-LMU01	16	SD-GB-5003B	T3/(2F~23F)

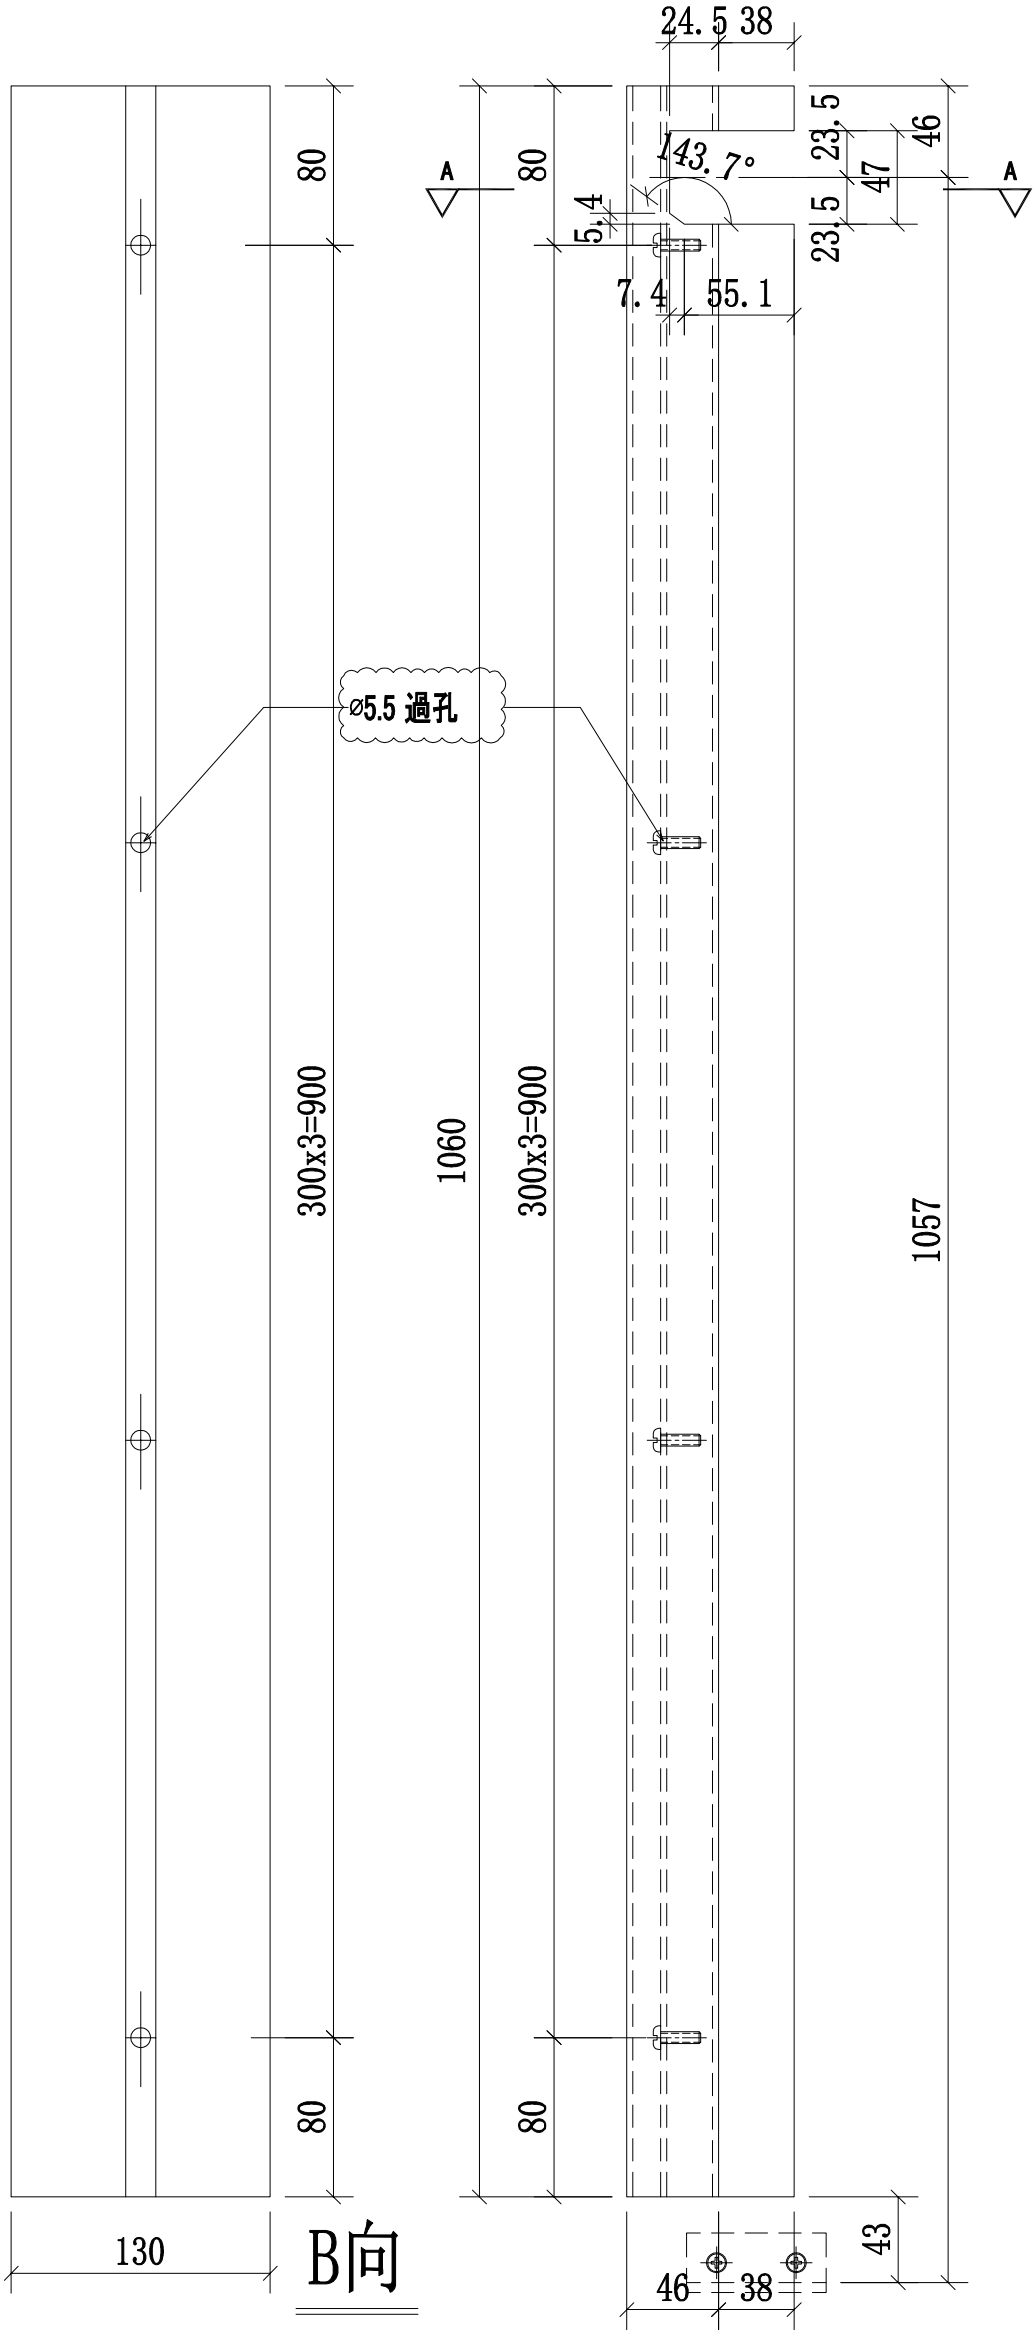

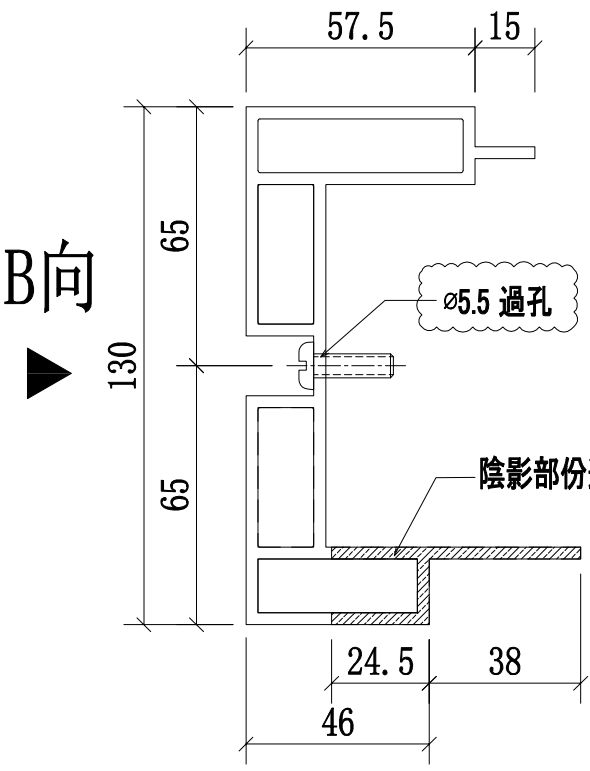

A-A
SCALE:2:1

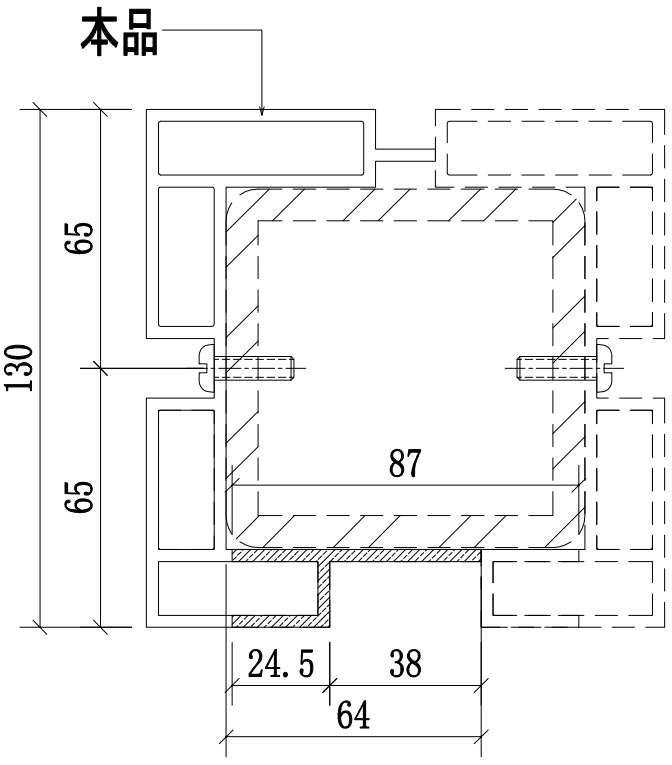

邊位立柱拼裝圖


本品不包含:3, 5, 6F樣板層數量

名稱	攔河邊企鋁材立柱	制圖	CJM	2021.1.15	修改	A		
材料	X85896(A2)	復核	—	—	日期	2021.03.23		
顏色	UCT806812XL-3	批準			圖號	53B-MS03-LMU01		


美特鋁質 有限公司
MIDI Aluminium Fabricator Ltd.

工程號	J-852	地盤	亞皆老街／攔河


序號:	物料編號:	數量:	使用位置:	樓層:
1	53B-MS03-LMU01R	16	SD-GB-5003B	T1/(2F~23F)
2	53B-MS03-LMU01R	16	SD-GB-5003B	T2/(2F~23F)
3	53B-MS03-LMU01R	16	SD-GB-5003B	T3/(2F~23F)

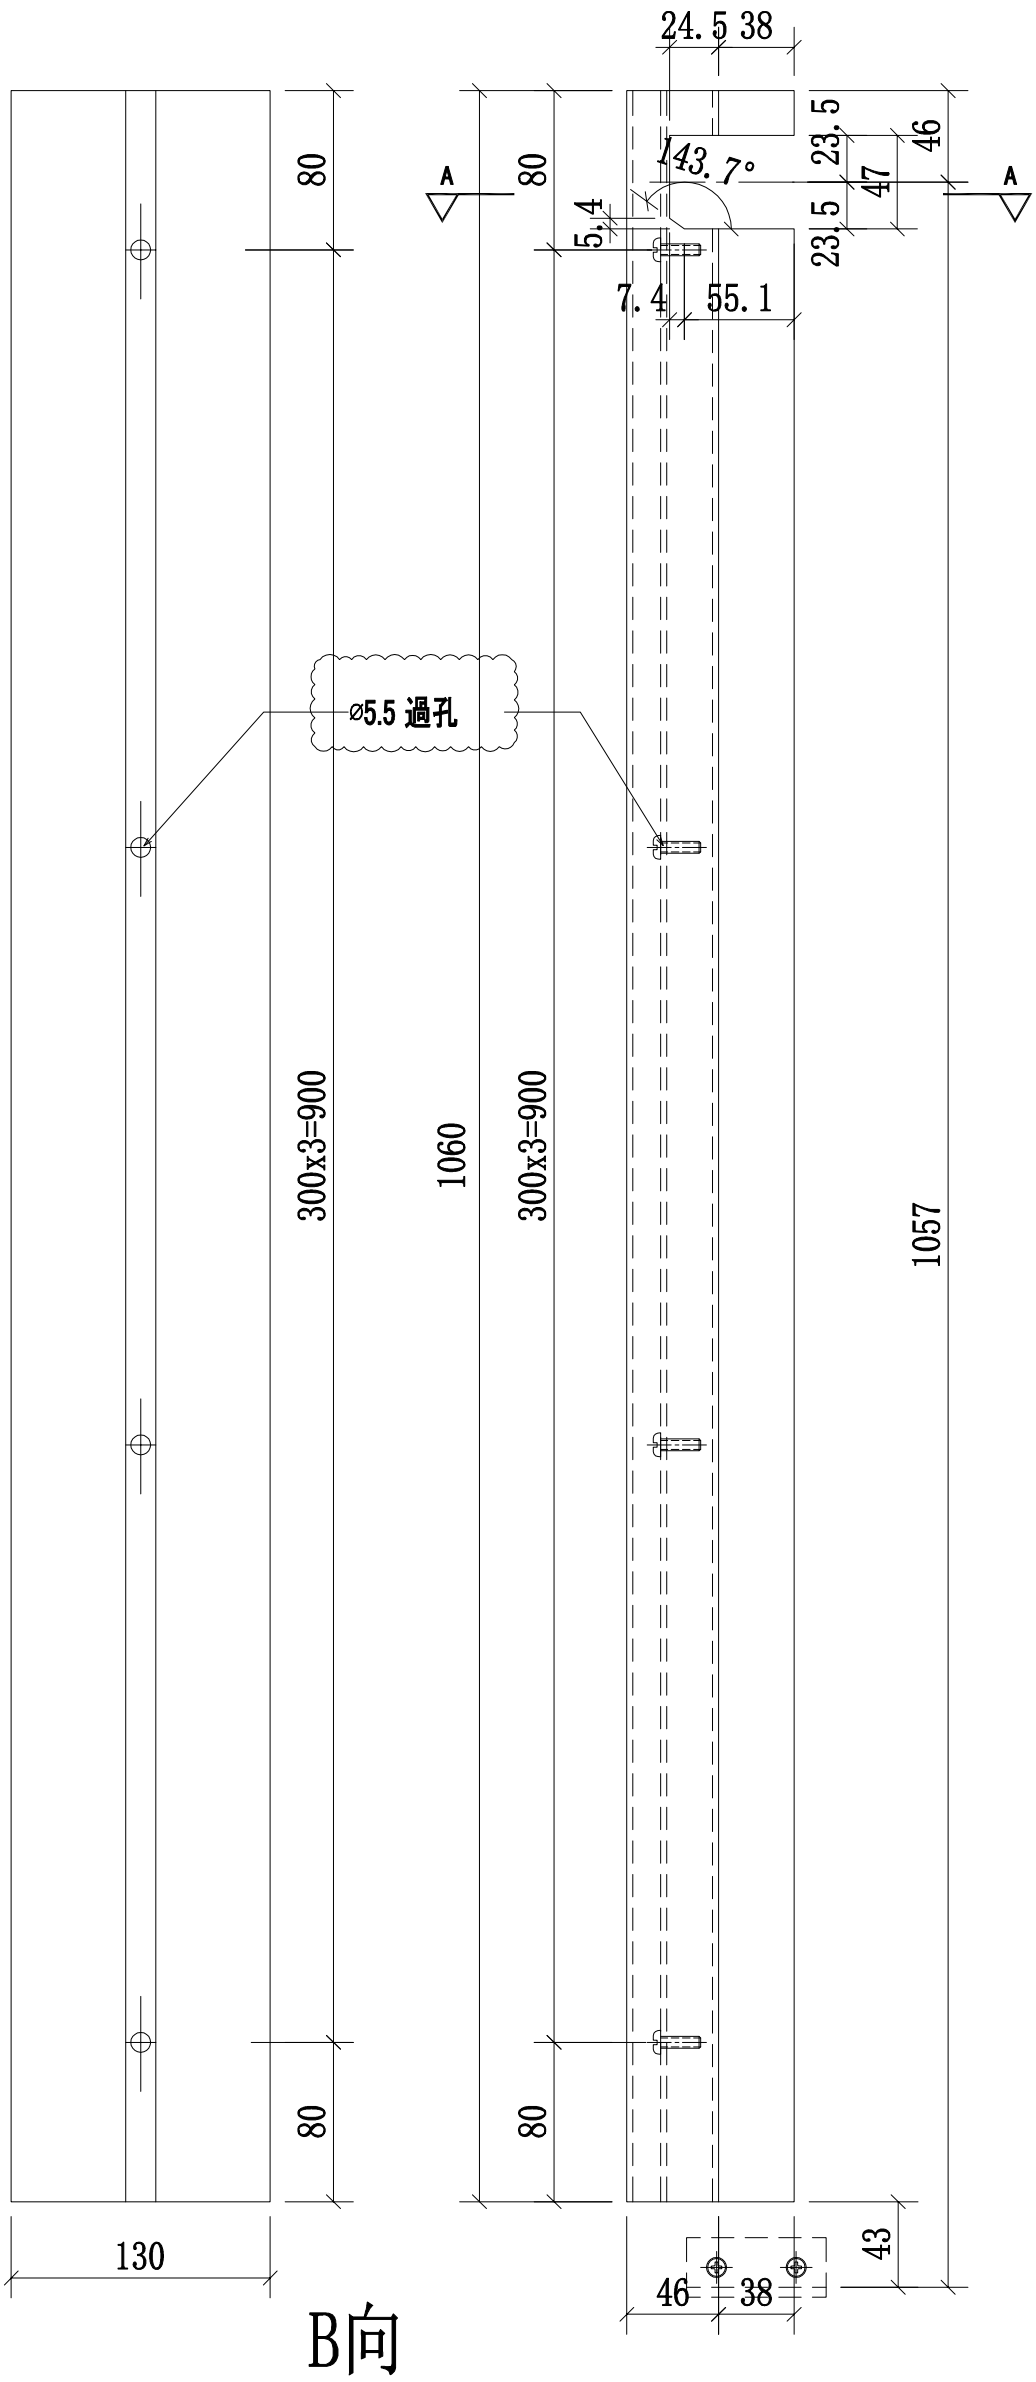

B向

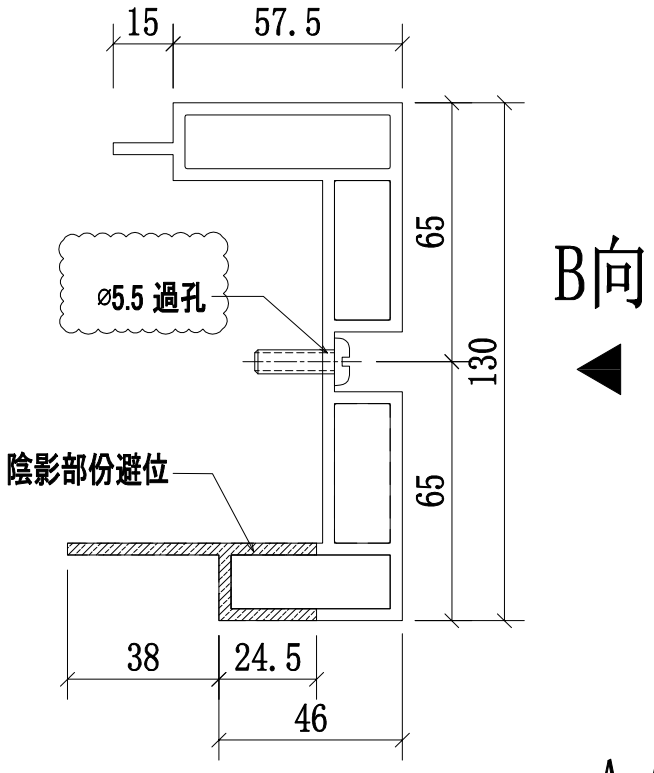

A-A
SCALE:2:1

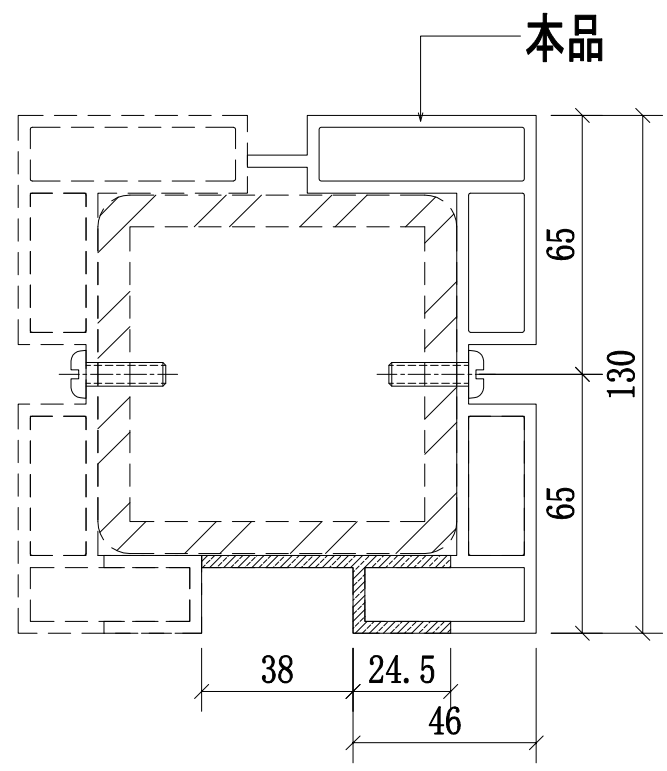

邊位立柱拼裝圖


本品不包含:3, 5, 6F樣板層數量


名稱	攔河邊企鋁材立柱	制圖	CJM	2021.1.15	修改	A		
材料	X85896(A2)	復核	—	—	日期	2021.03.23		
顏色	UCT806812XL-3	批準			圖號	53B-MS03-LMU01R		

美特鋁質 有限公司
MIDI Aluminium Fabricator Ltd.

工程號	J-852	地盤	亞皆老街／攔河


序號:	物料編號:	數量:	使用位置:	樓層:
1	53B-MS03-LMU02	16	SD-GB-5003B	T1/(2F~23F)
2	53B-MS03-LMU02	16	SD-GB-5003B	T2/(2F~23F)
3	53B-MS03-LMU02	16	SD-GB-5003B	T3/(2F~23F)

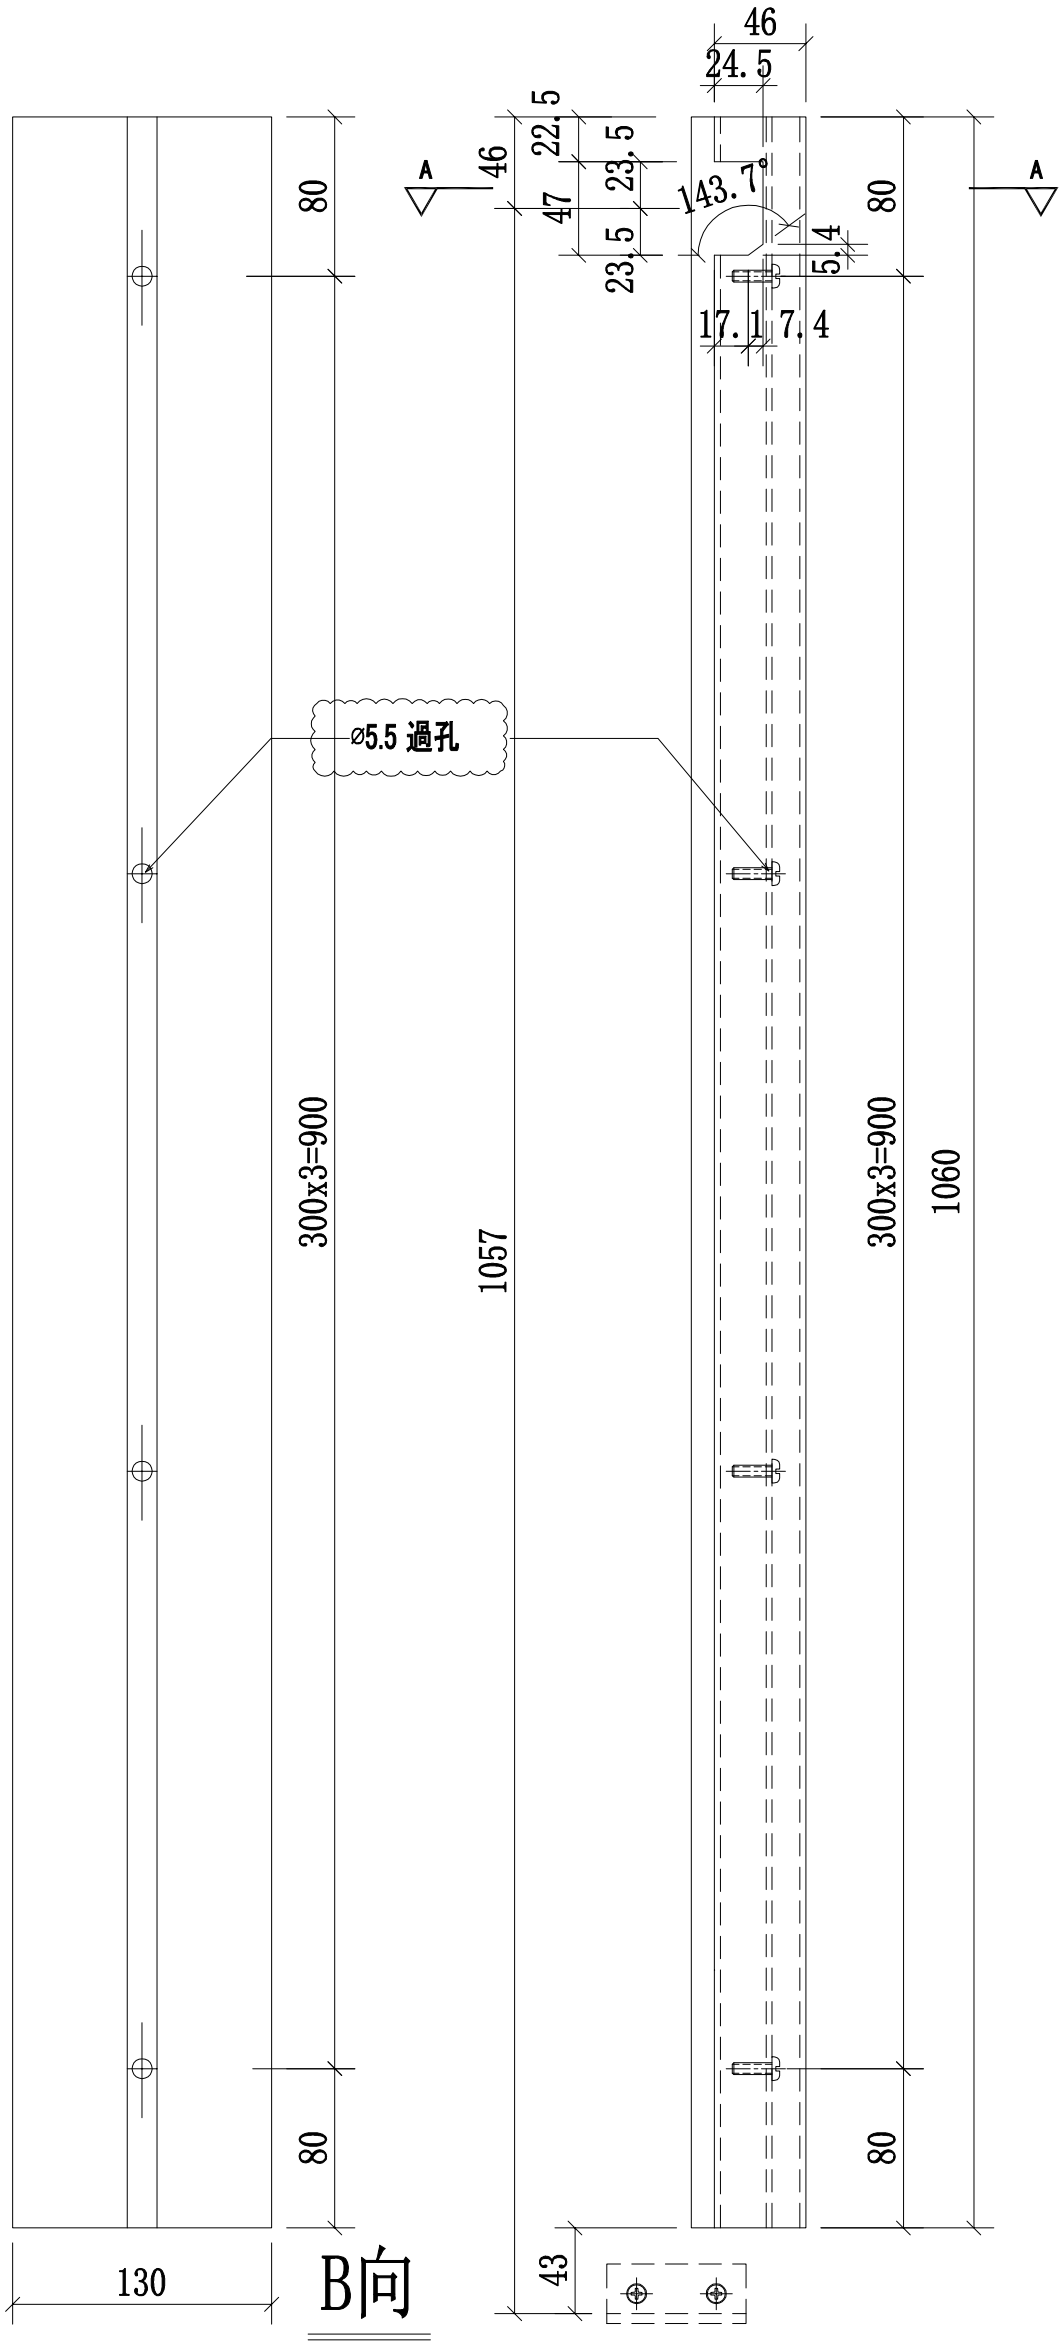

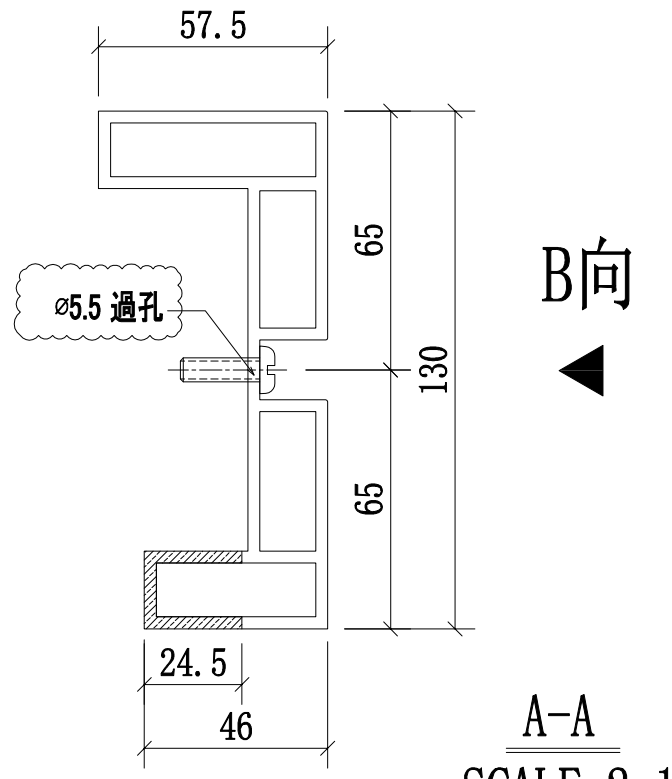

B向

A-A
SCALE:2:1

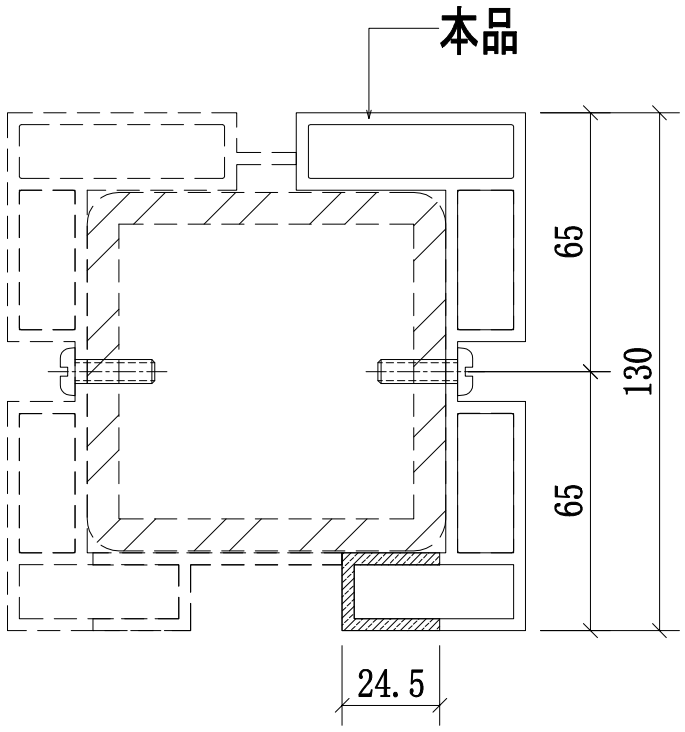

邊位立柱拼裝圖


本品不包含:3, 5, 6F樣板層數量

名稱	攔河邊企鋁材立柱	制圖	CJM	2021.1.15	修改	A		
材料	X85897(A3)	復核	—	—	日期	2021.03.23		
顏色	UCT806812XL-3	批準			圖號	53B-MS03-LMU02		


美特鋁質 有限公司
MIDI Aluminium Fabricator Ltd.

工程號	J-852	地盤	亞皆老街/攔河


序號:	物料編號:	數量:	使用位置:	樓層:
1	53B-MS03-LMU02R	16	SD-GB-5003B	T1/(2F~23F)
2	53B-MS03-LMU02R	16	SD-GB-5003B	T2/(2F~23F)
3	53B-MS03-LMU02R	16	SD-GB-5003B	T3/(2F~23F)

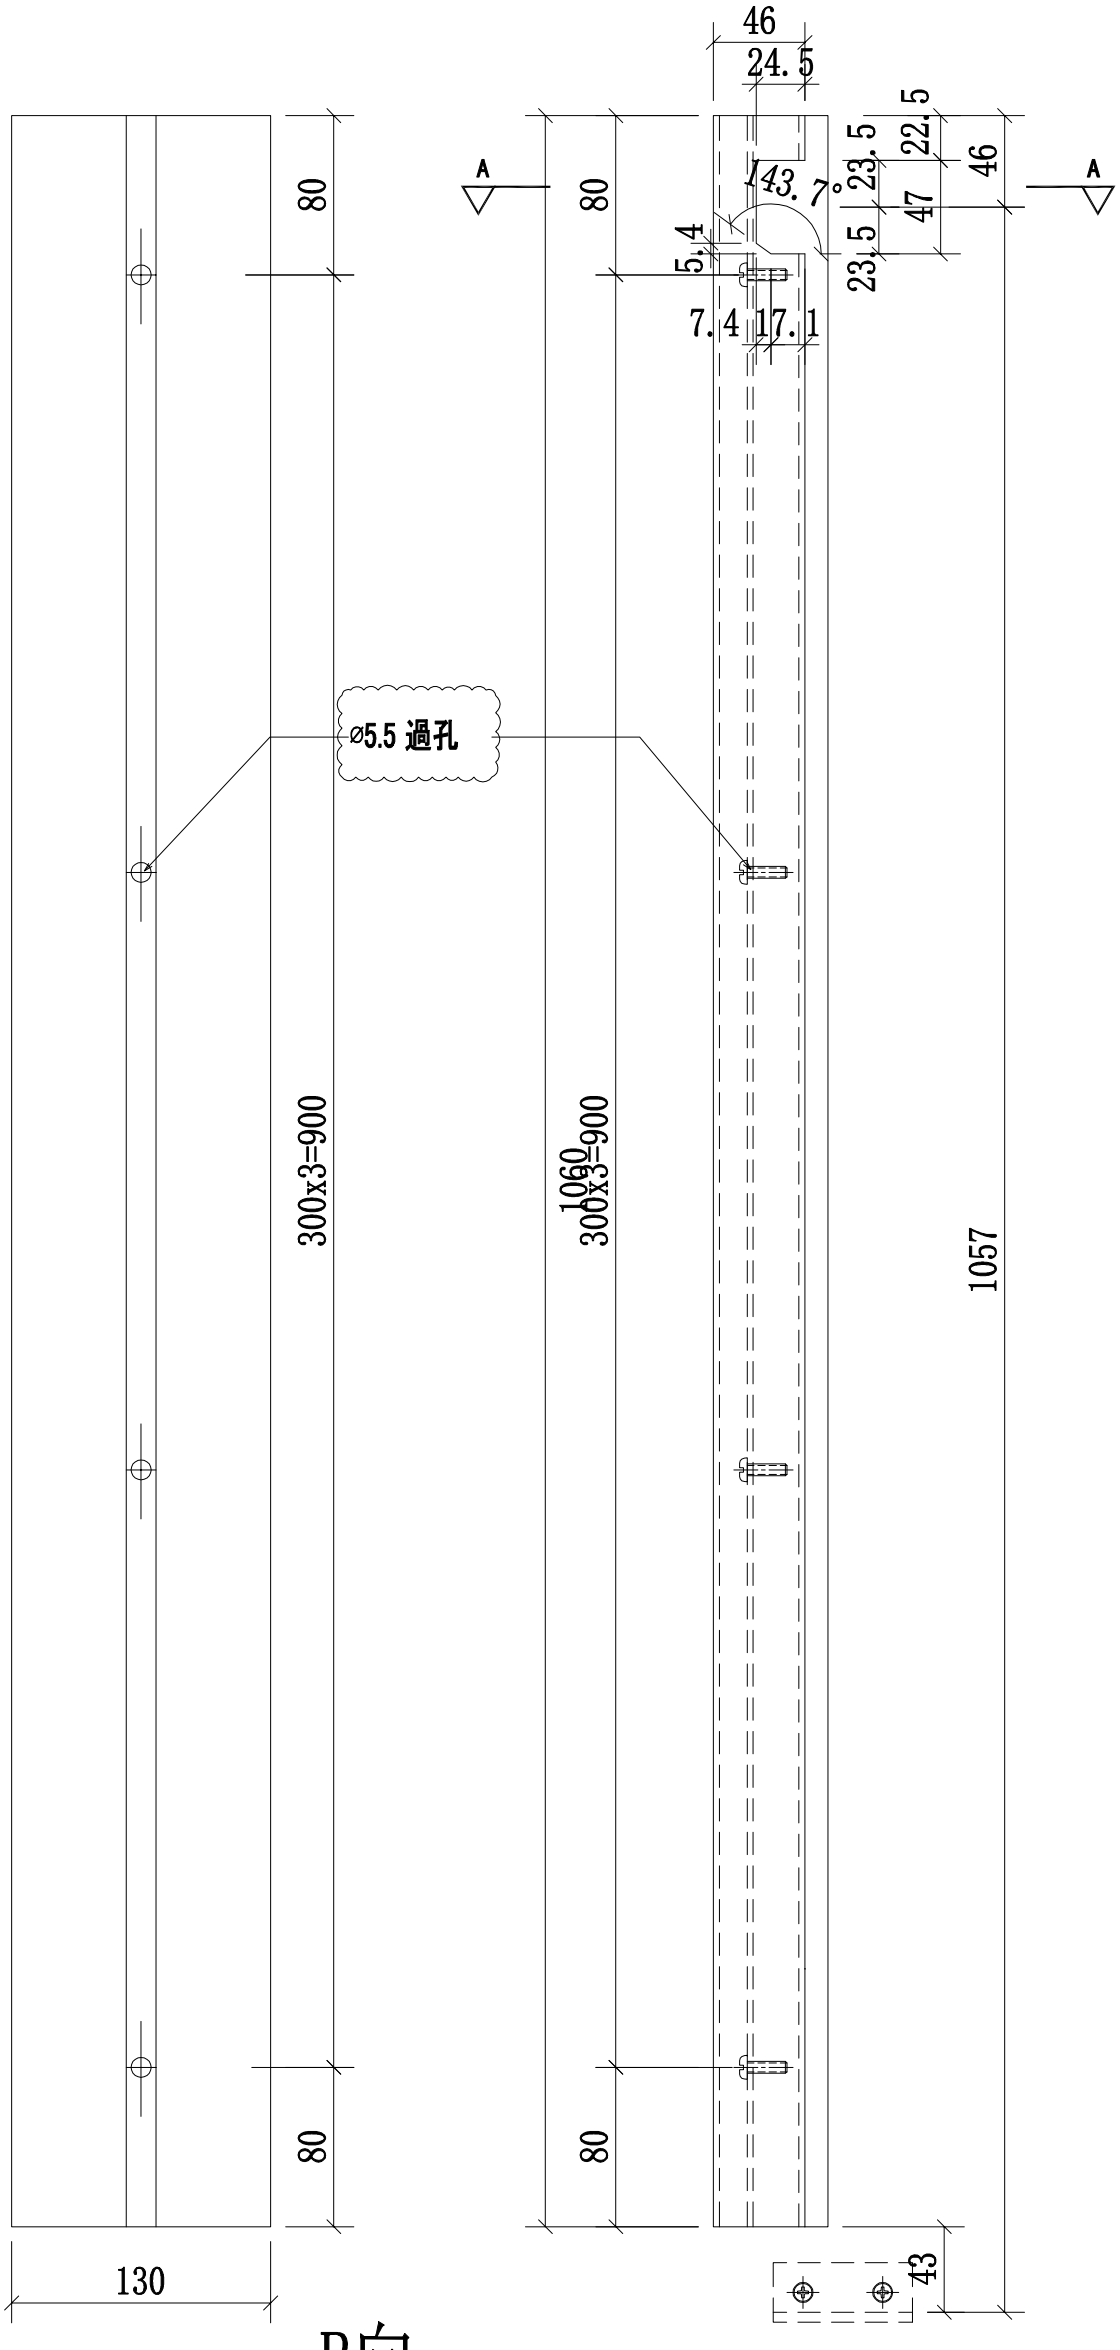

B向

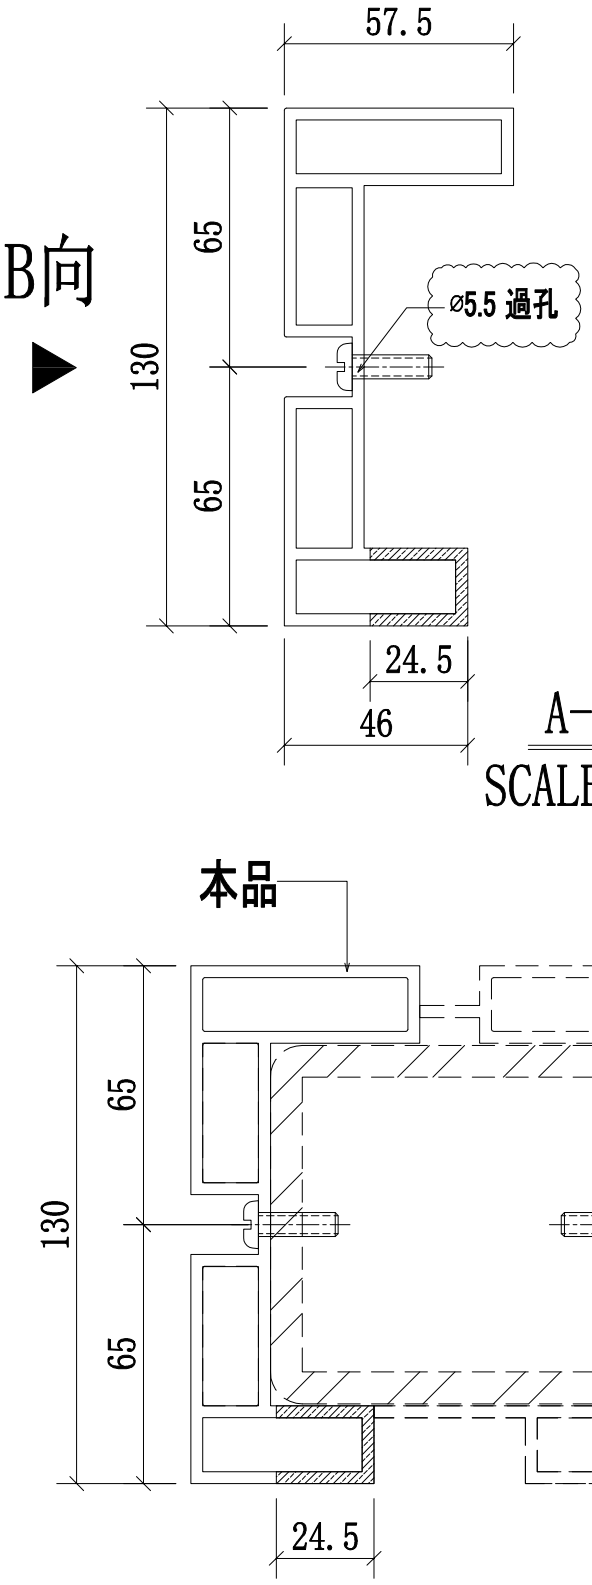

A-A
SCALE:2:1

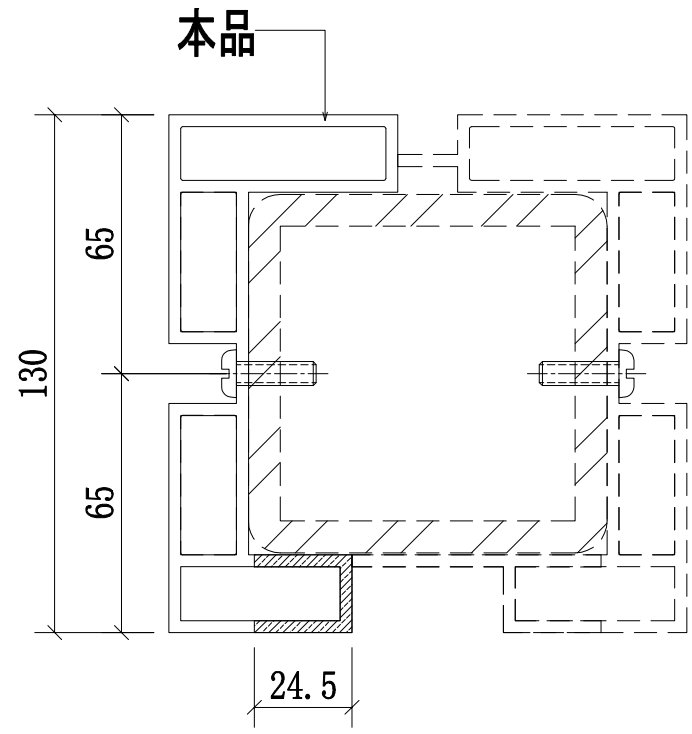

邊位立柱拼裝圖


本品不包含:3, 5, 6F樣板層數量


名稱	攔河邊企鋁材立柱	制圖	CJM	2021.1.15	修改	A		
材料	X85897(A3)	復核	—	—	日期	2021.03.23		
顏色	UCT806812XL-3	批準			圖號	53B-MS03-LMU02R		

美特鋁質 有限公司
MIDI Aluminium Fabricator Ltd.


工程號	J-852	地盤	亞皆老街/攔河

序號:	物料編號:	數量:	使用位置:	樓層:
1	53B-MS03-LMU03	16	SD-GB-5003B	T1/(2F~23F)
2	53B-MS03-LMU03	16	SD-GB-5003B	T2/(2F~23F)
3	53B-MS03-LMU03	16	SD-GB-5003B	T3/(2F~23F)

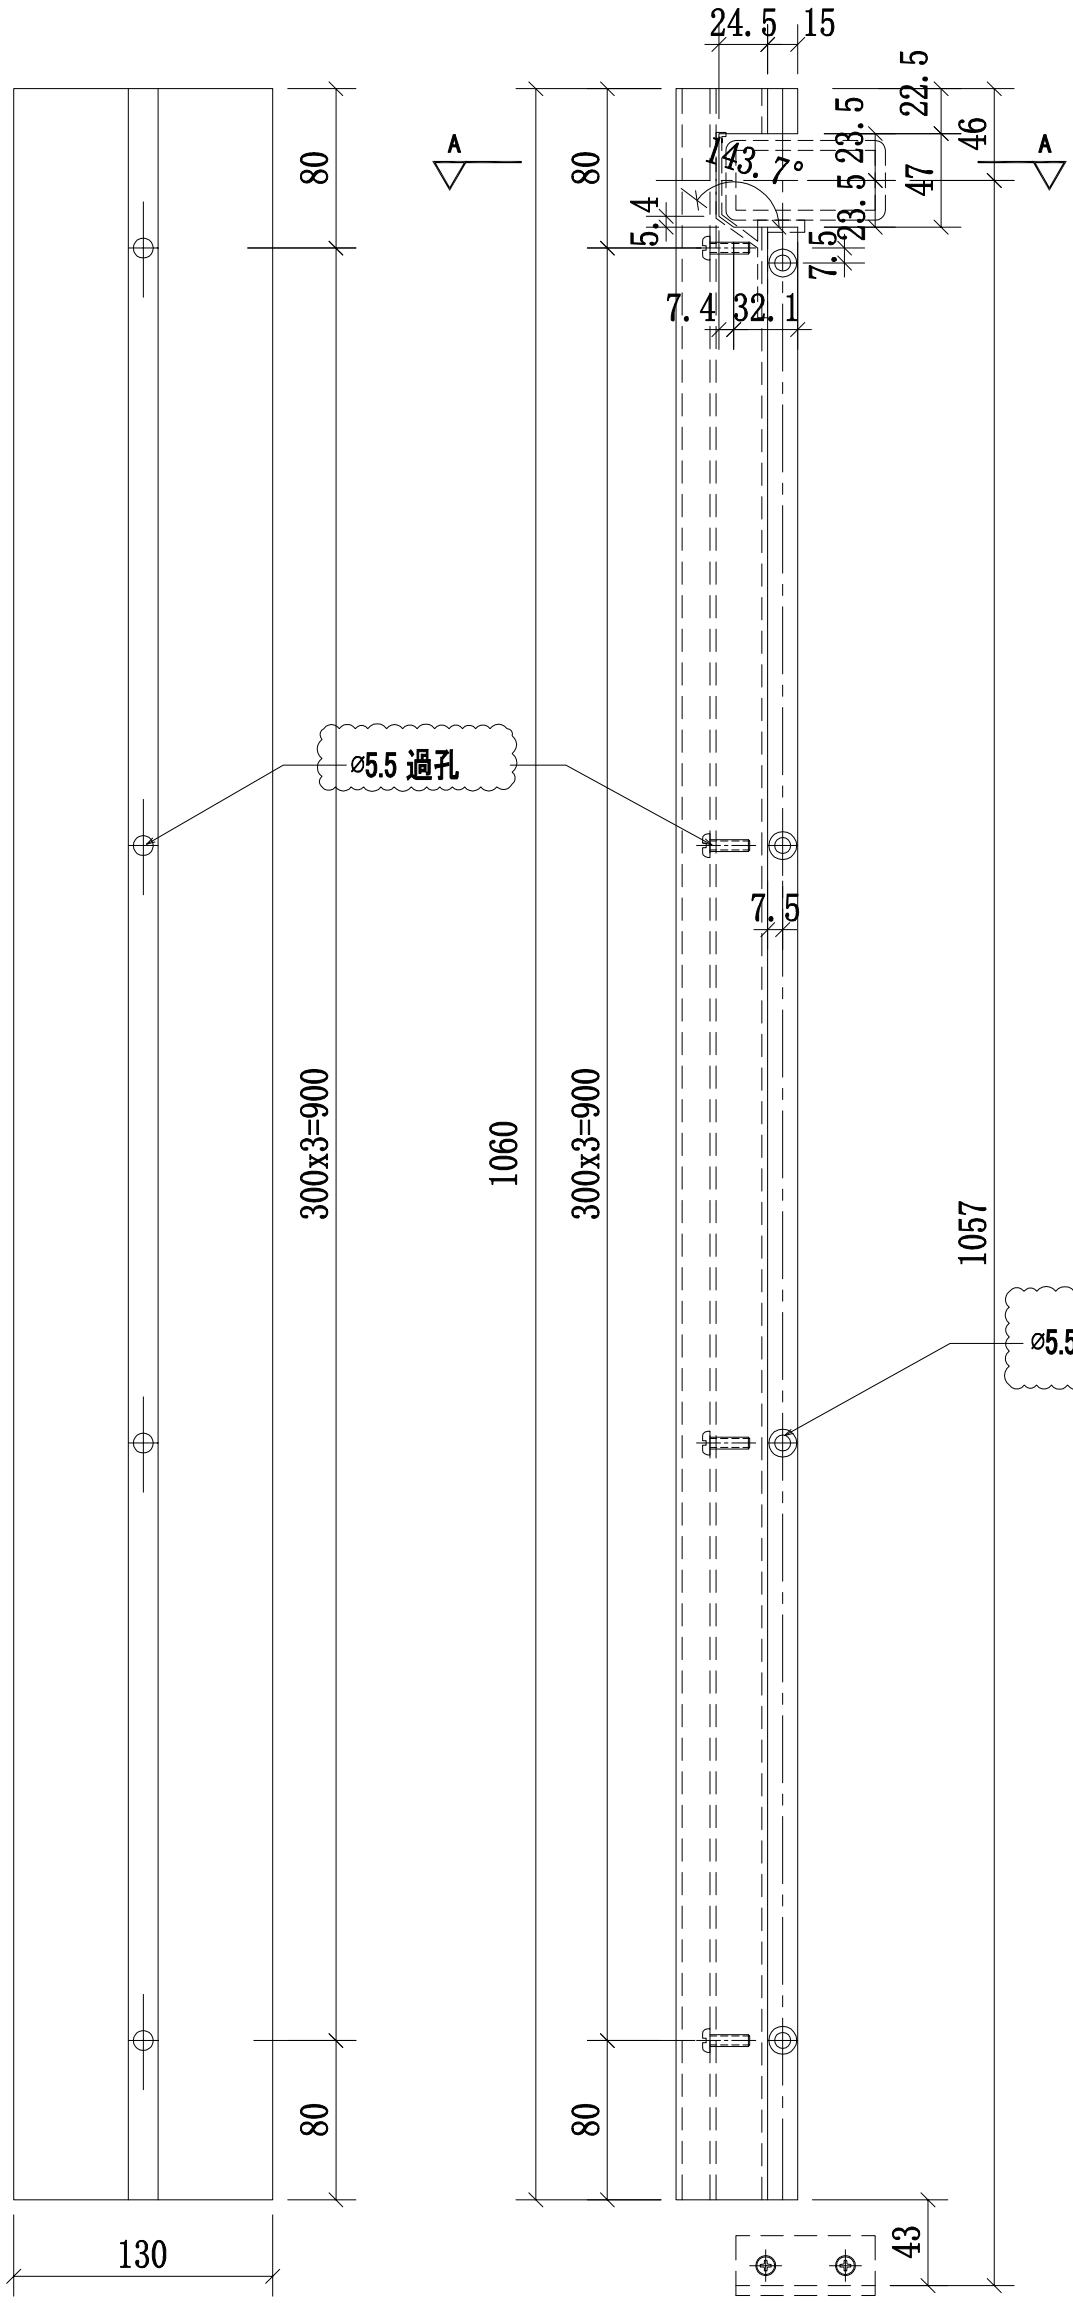

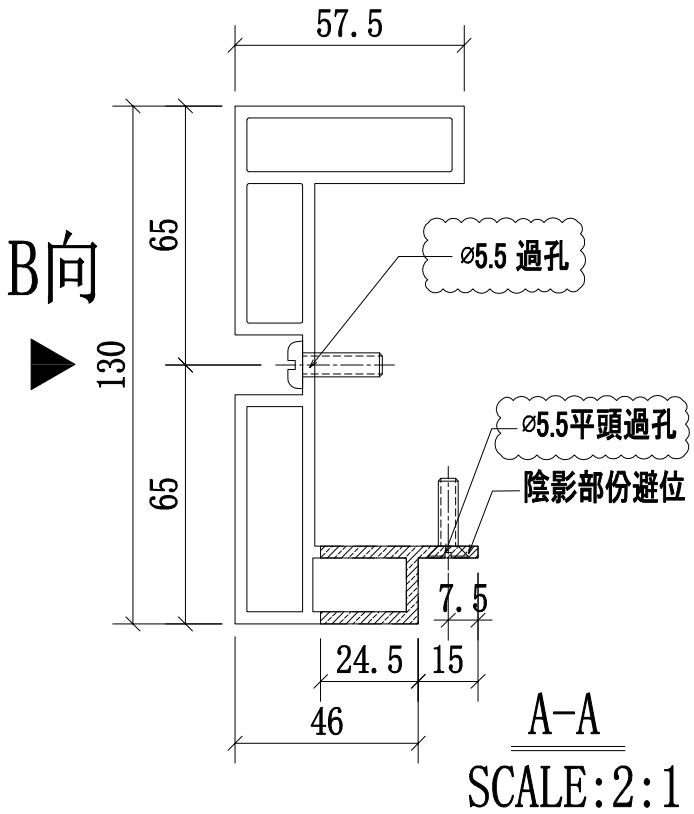

A-A
SCALE:2:1

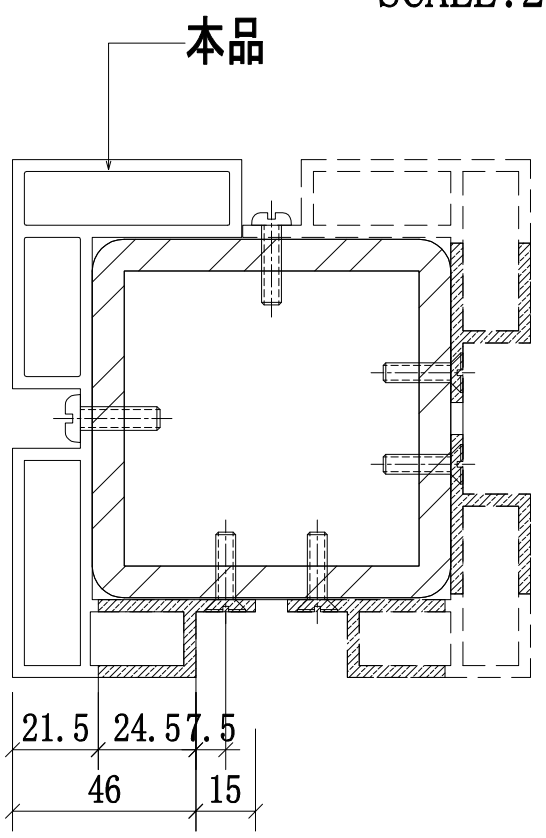

轉角位立柱拼裝圖


本品不包含:3, 5, 6F樣板層數量


名稱	攔河轉角鋁材立柱	制圖	CJM	2021.1.15	修改	A		
材料	X85898(A4)	復核	—	—	日期	2021.03.23		
顏色	UCT806812XL-3	批準			圖號	53B-MS03-LMU03		

美特鋁質 有限公司
MIDI Aluminium Fabricator Ltd.


工程號	J-852	地盤	亞皆老街/攔河

序號:	物料編號:	數量:	使用位置:	樓層:
1	53B-MS03-LMU04	16	SD-GB-5003B	T1/(2F~23F)
2	53B-MS03-LMU04	16	SD-GB-5003B	T2/(2F~23F)
3	53B-MS03-LMU04	16	SD-GB-5003B	T3/(2F~23F)

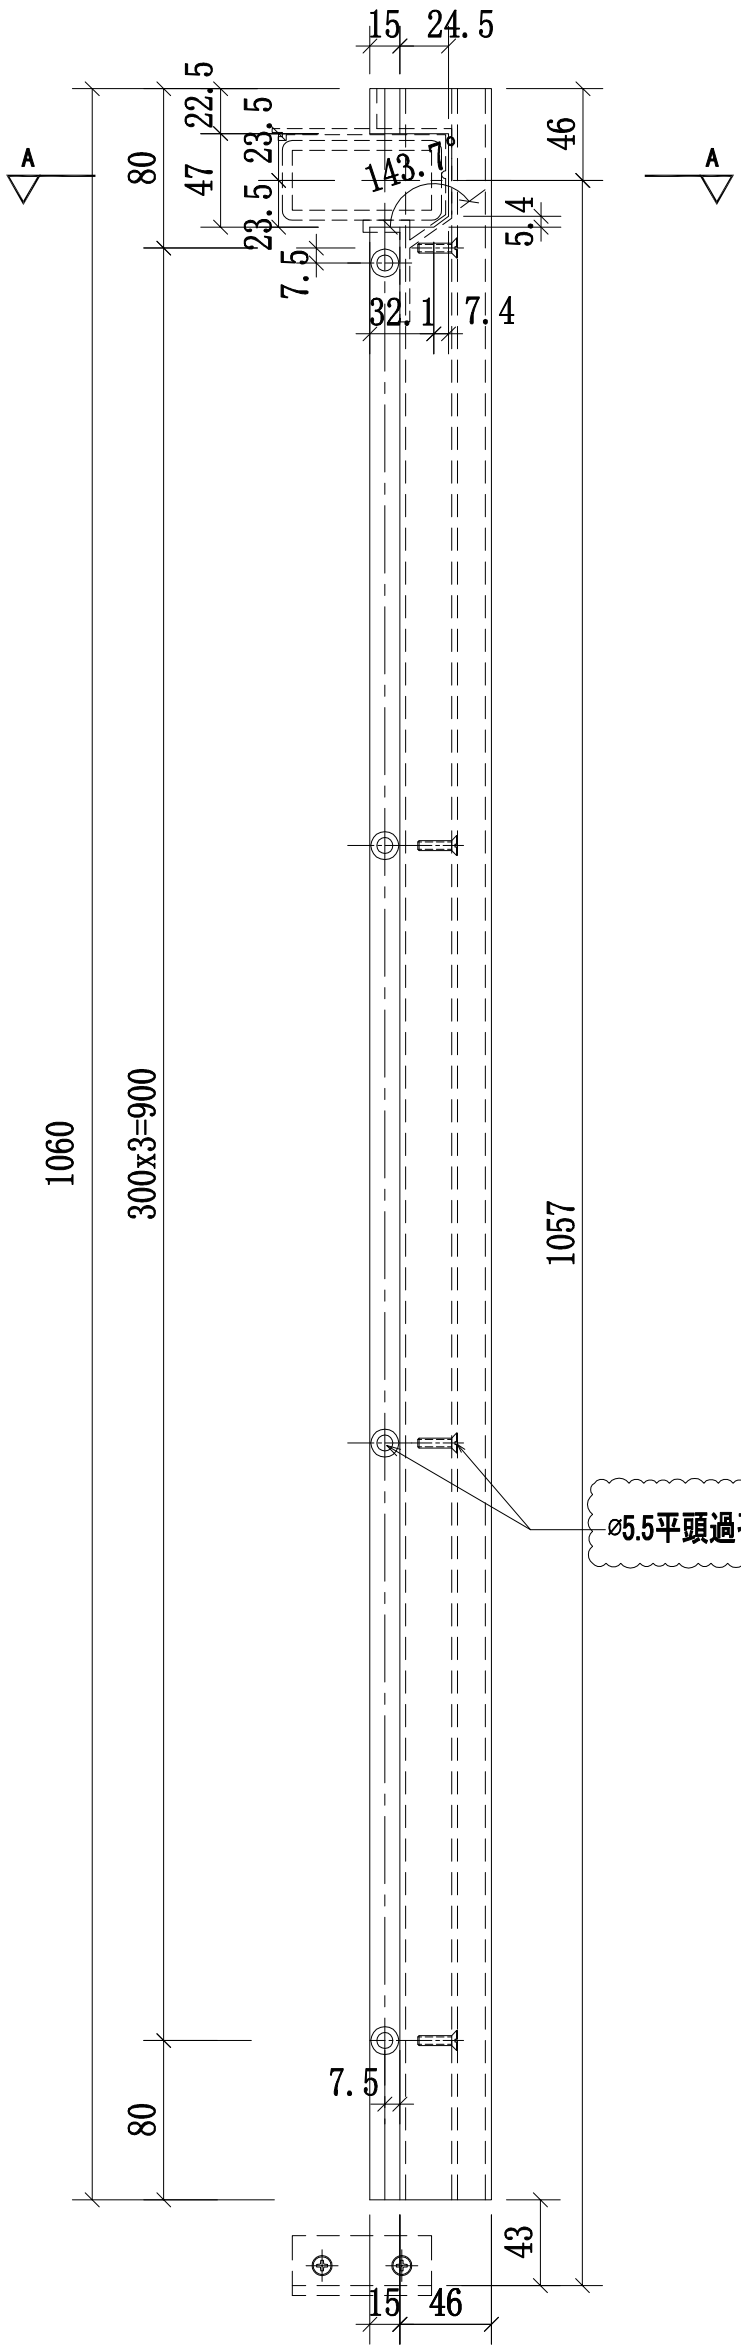

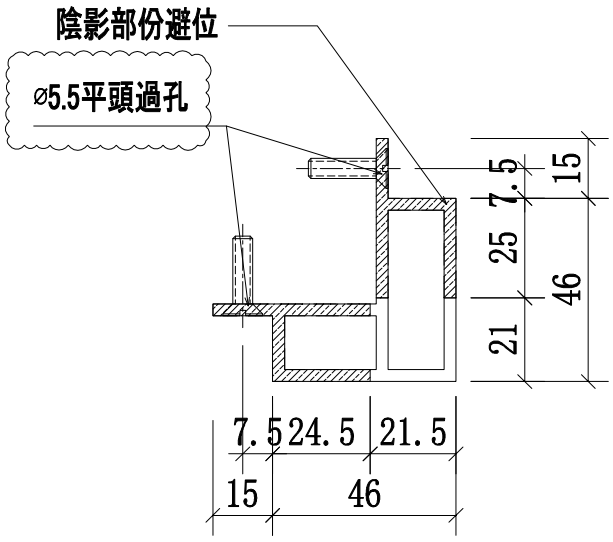

A-A
SCALE:2:1

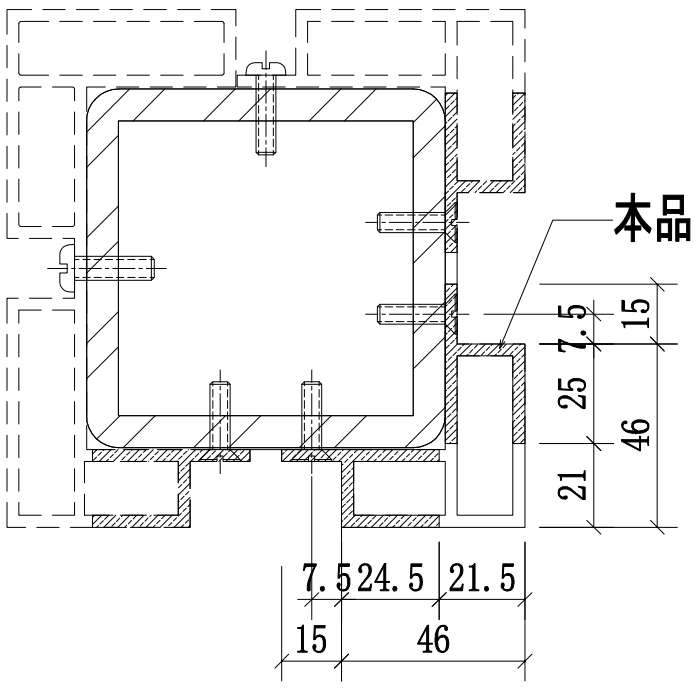

轉角位立柱拼裝圖


本品不包含:3, 5, 6F樣板層數量


名稱	攔河轉角鋁材立柱	制圖	CJM	2021.1.15	修改	A		
材料	X85904(A10)	復核	—	—	日期	2021.03.23		
顏色	UCT806812XL-3	批準			圖號	53B-MS03-LMU04		

美特鋁質 有限公司
MIDI Aluminium Fabricator Ltd.


工程號	J-852	地盤	亞皆老街／攔河

序號:	物料編號:	數量:	使用位置:	樓層:
1	53B-MS03-LMU05	16	SD-GB-5003B	T1/(2F~23F)
2	53B-MS03-LMU05	16	SD-GB-5003B	T2/(2F~23F)
3	53B-MS03-LMU05	16	SD-GB-5003B	T3/(2F~23F)

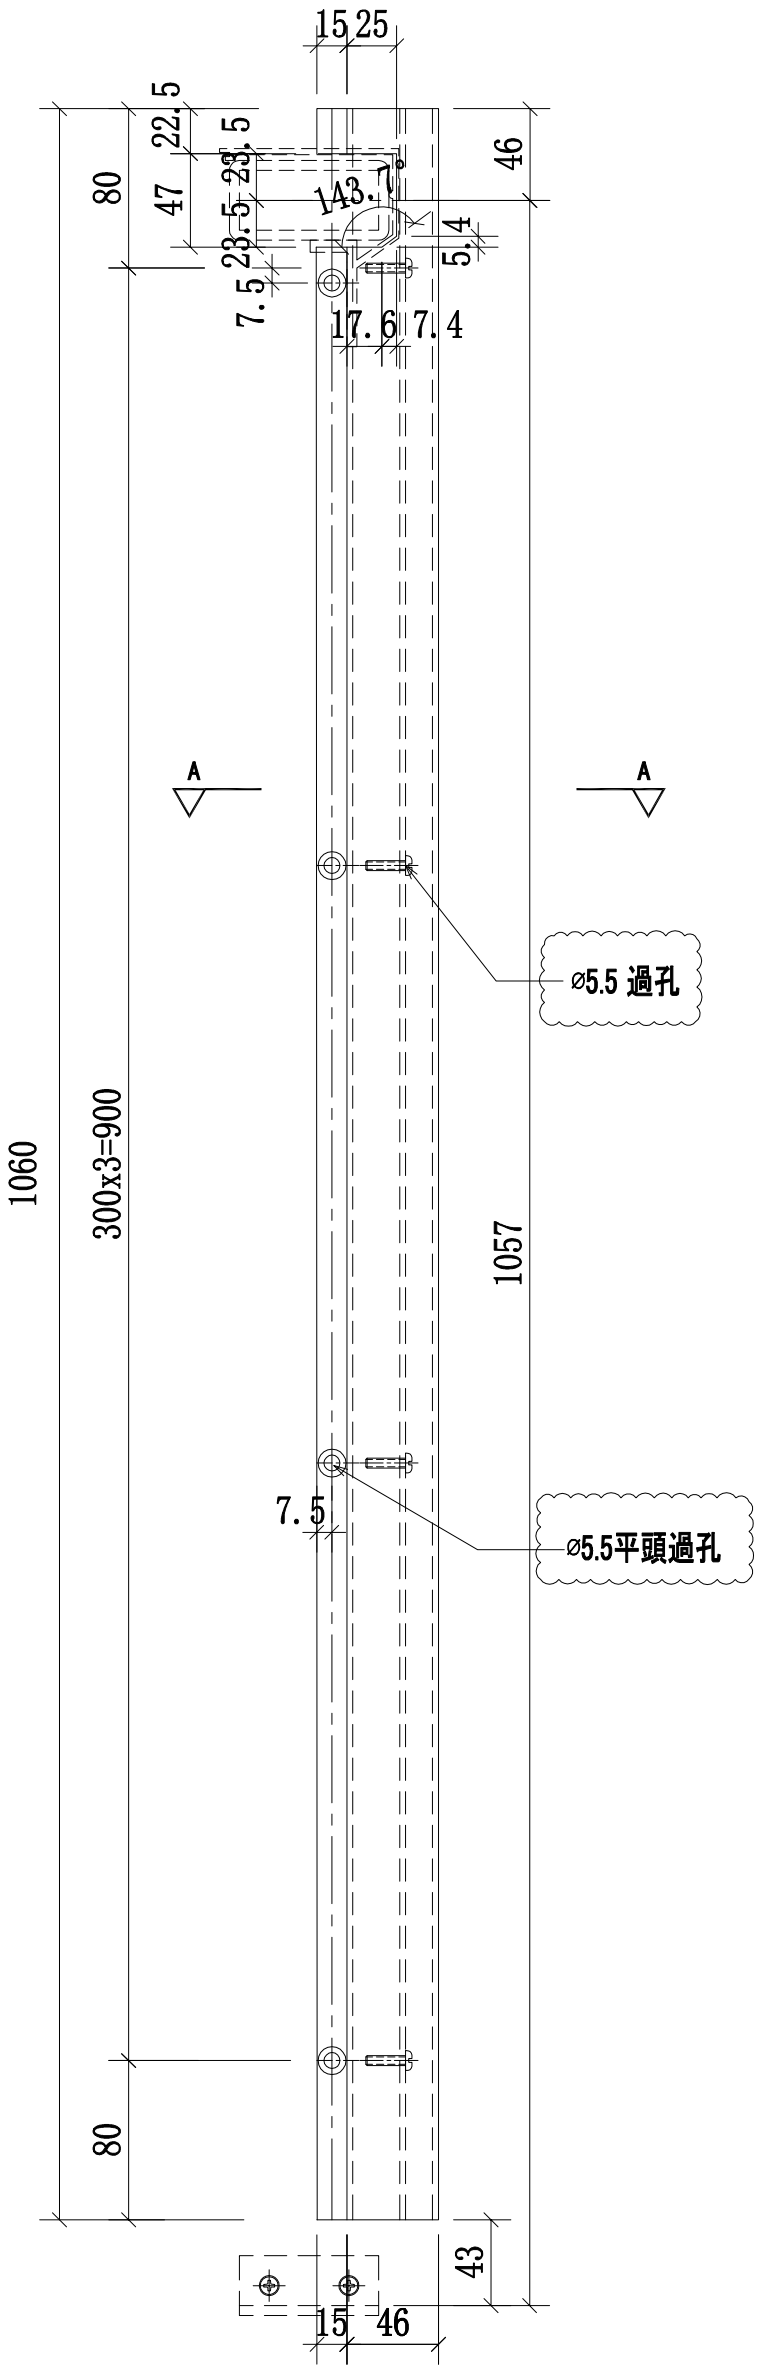

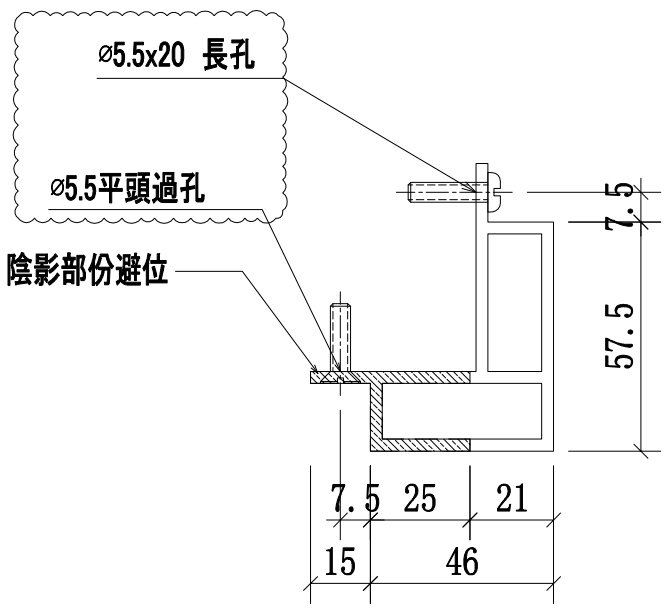

A-A
SCALE:2:1

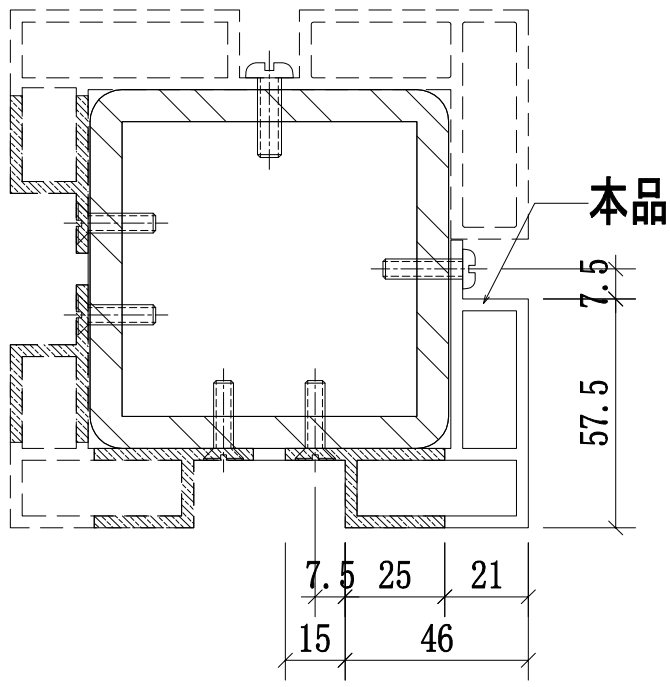

轉角位立柱拼裝圖


本品不包含:3, 5, 6F樣板層數量


名稱	攔河轉角鋁材立柱	制圖	CJM	2021.1.15	修改	A		
材料	X85905(A11)	復核	—	—	日期	2021.03.23		
顏色	UCT806812XL-3	批準			圖號	53B-MS03-LMU05		

美特鋁質 有限公司
MIDI Aluminium Fabricator Ltd.

工程號	J-852	地盤	亞皆老街／攔河

序號:	物料編號:	數量:	使用位置:	樓層:
1	53A-MS07-LTR01-A6(頂)	1	SD-GB-5003A	T3/(1F)
2	53-MS07-LTR01-A6(頂)	1	SD-GB-5003	T2/(1F)
3	53-MS07-LTR01-A6(頂)	1	SD-GB-5003	T1/(1F)

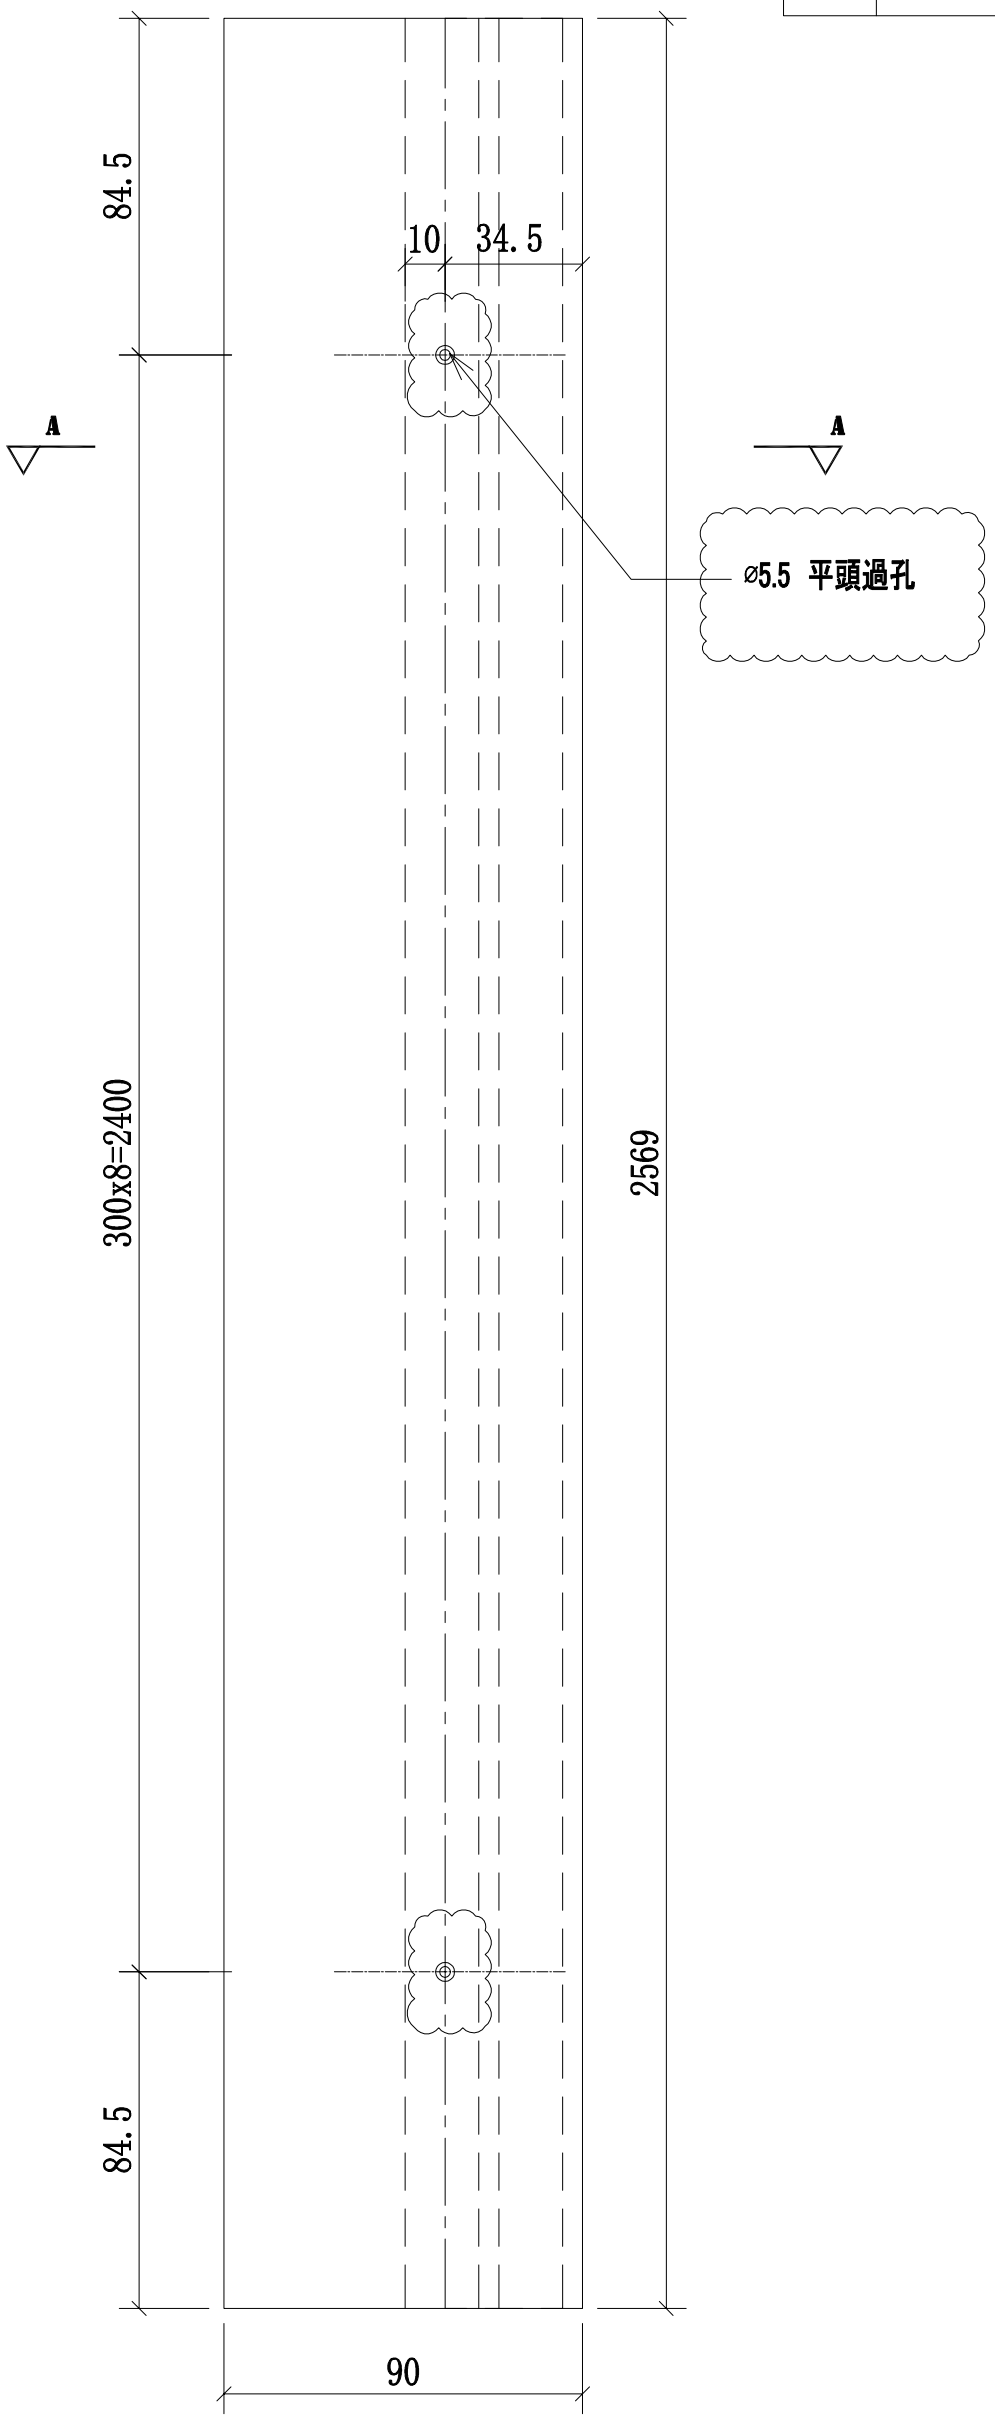

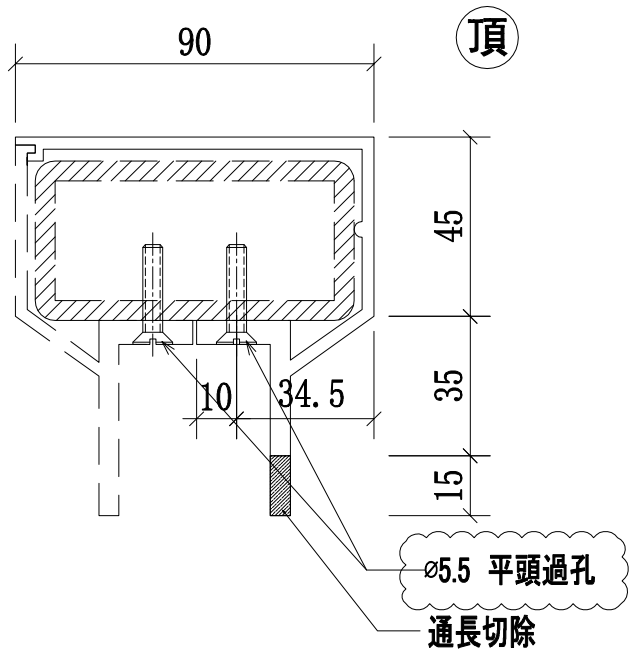


A-A
SCALE:2:1


名稱	攔河鋁橫梁加工圖	制圖	CJM	2021.1.15	修改	A		
材料	X85900(A6)	復核	—	—	日期	2021.03.23		
顏色	UCT806812XL-3	批準			圖號	53A;53-MS07-LTR01-A6(頂)		

美特鋁質 有限公司
MIDI Aluminium Fabricator Ltd.

工程號	J-852	地盤	亞皆老街／攔河

序號:	物料編號:	數量:	使用位置:	樓層:
1	53A-MS07-LTR01-A7(頂)	1	SD-GB-5003A	T3/(1F)
2	53-MS07-LTR01-A7(頂)	1	SD-GB-5003	T2/(1F)
3	53-MS07-LTR01-A7(頂)	1	SD-GB-5003	T1/(1F)

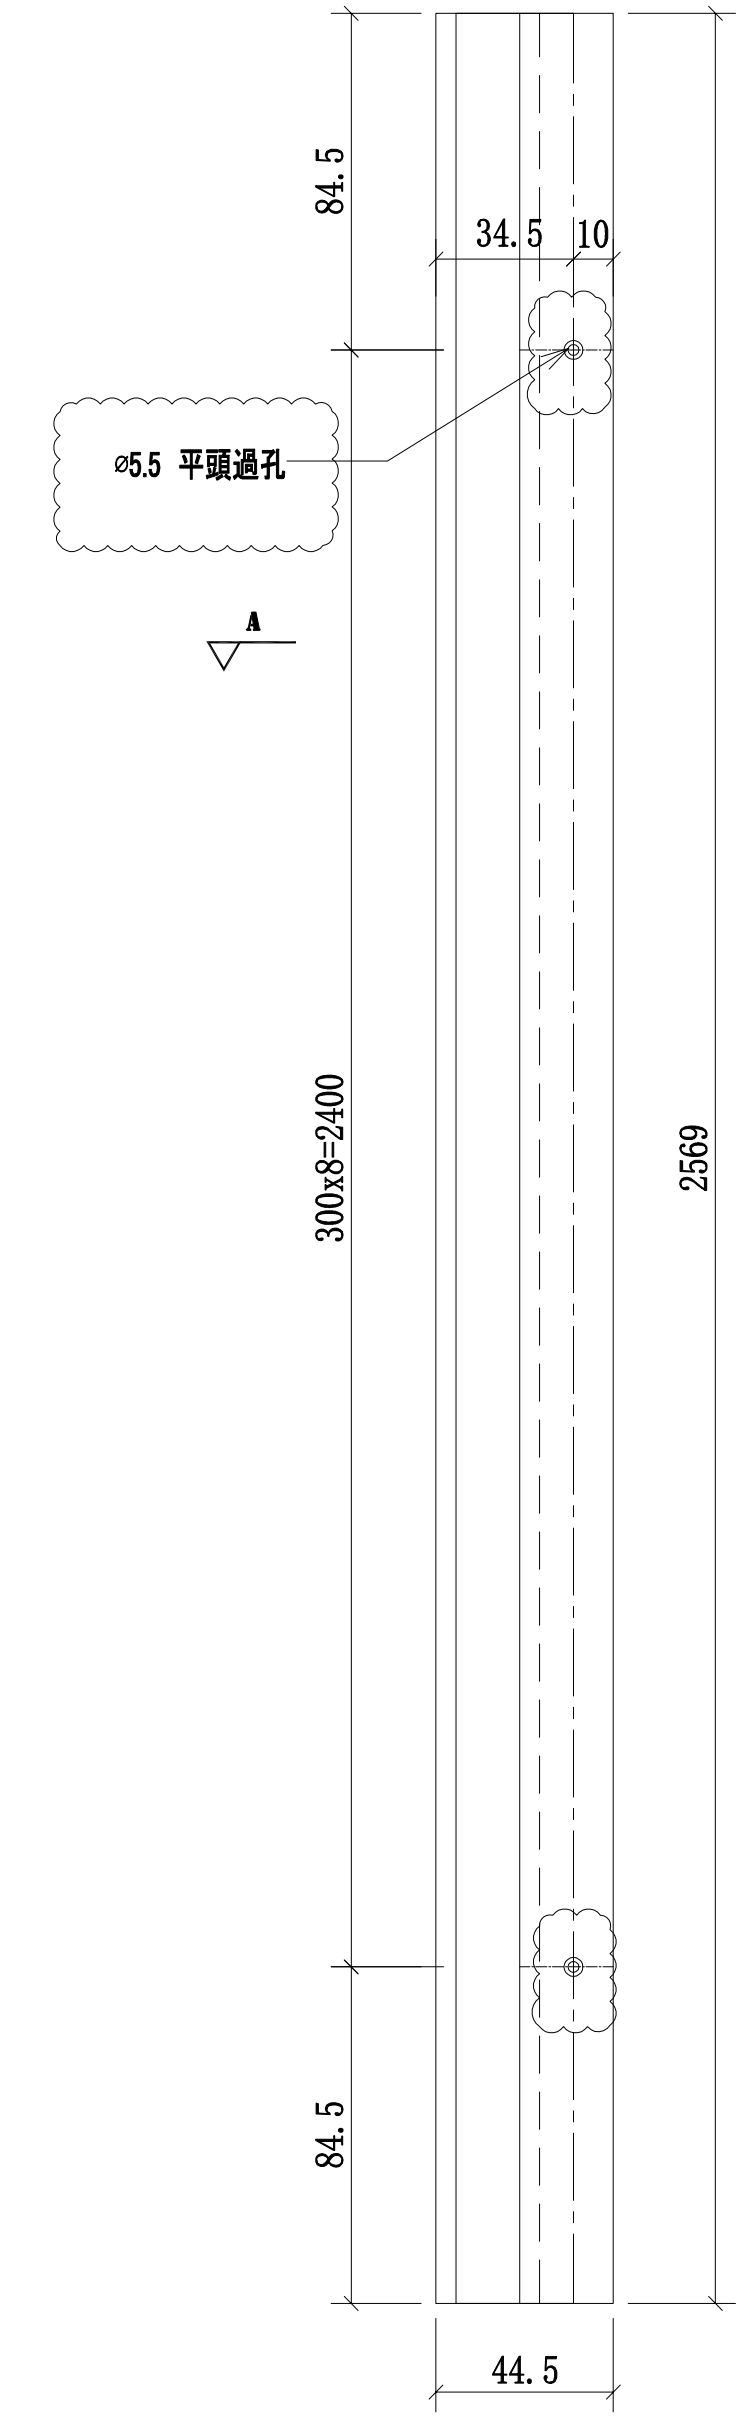

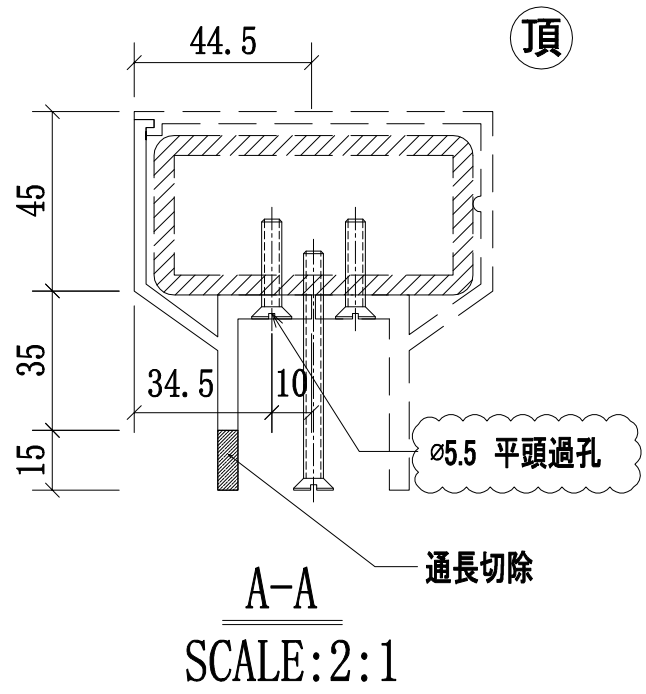


A-A
SCALE:2:1

名稱	攔河鋁橫梁加工圖	制圖	CJM	2021.1.15	修改	A		
材料	X85901(A7)	復核	—	—	日期	2021.03.23		
顏色	UCT806812XL-3	批準			圖號	53A;53-MS07-LTR01-A7(頂)		

美特鋁質 有限公司
MIDI Aluminium Fabricator Ltd.

工程號	J-852	地盤	亞皆老街/攔河

序號:	物料編號:	數量:	使用位置:	樓層:
1	53A-MS07-LTR02-A6(頂)	1	SD-GB-5003A	T3/(1F)
2	53-MS07-LTR02-A6(頂)	1	SD-GB-5003	T2/(1F)
3	53-MS07-LTR02-A6(頂)	1	SD-GB-5003	T1/(1F)

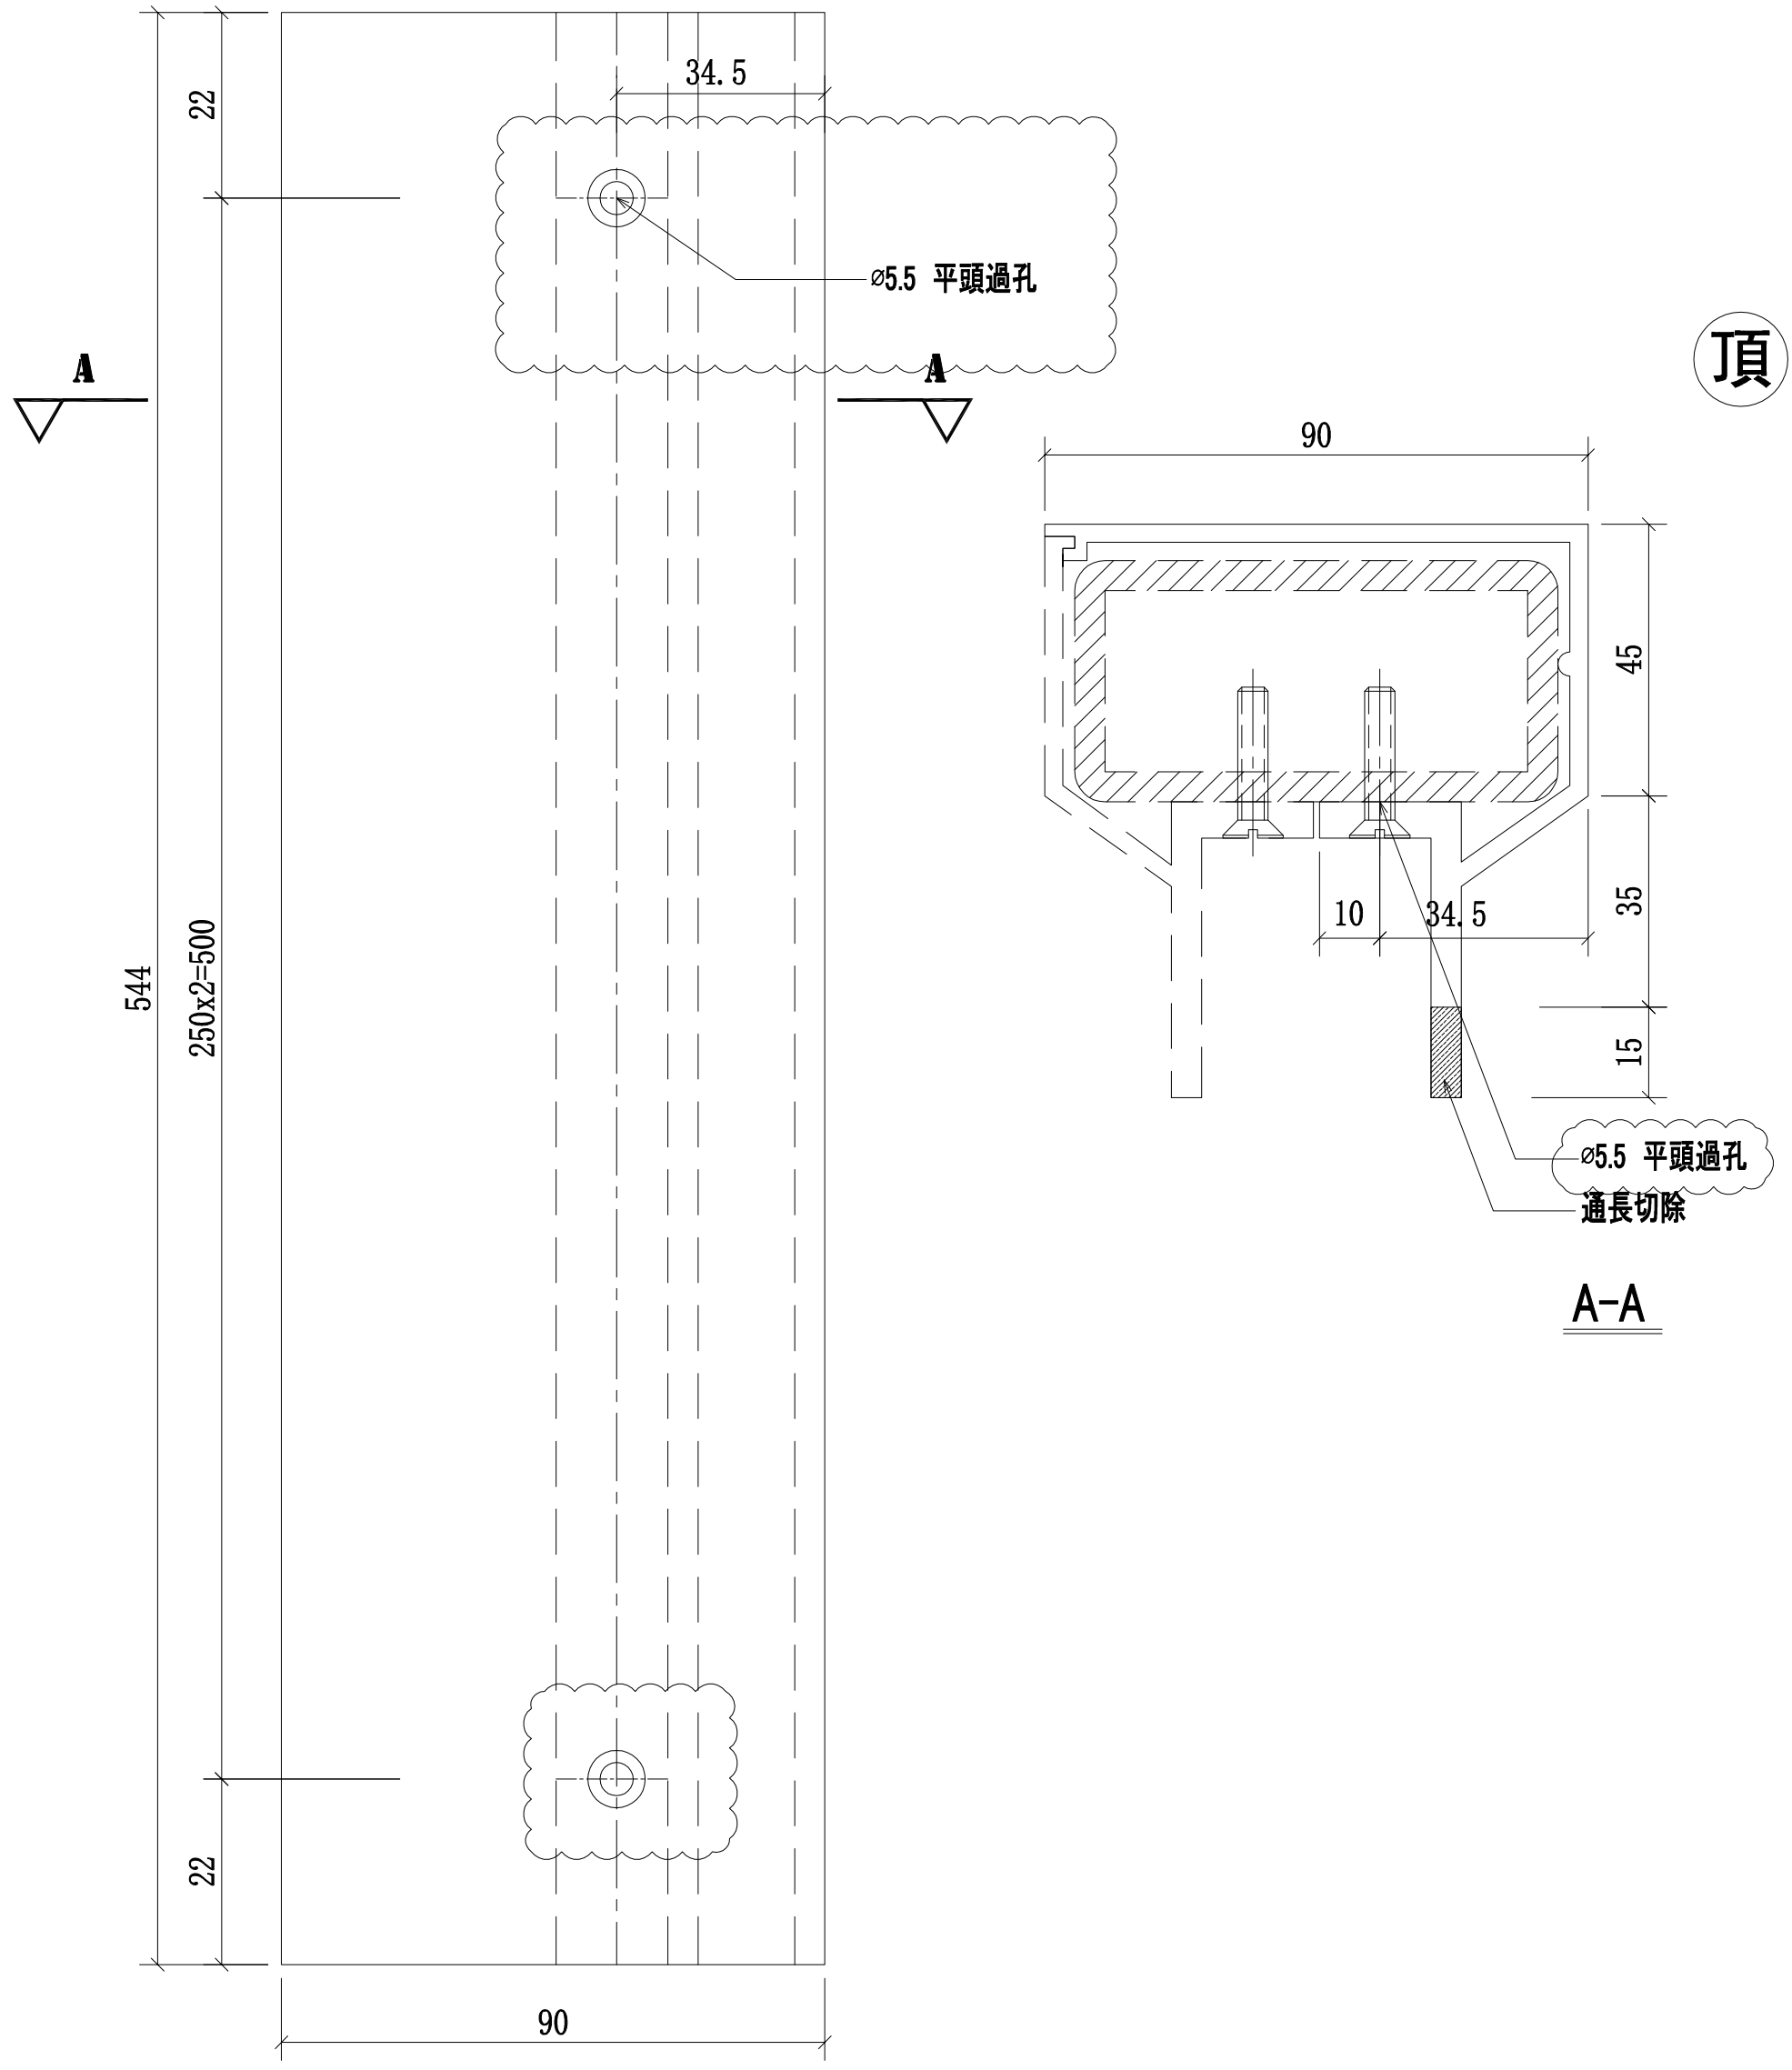



名稱	攔河頂橫梁加工圖	制圖	CJM	2021.1.15	修改	A		
材料	X85900(A6)	復核	—	—	日期	2021.03.23		
顏色	UCT806812XL-3	批準			圖號	53A;53-MS07-LTR02-A6(頂)		

美特鋁質 有限公司
MIDI Aluminium Fabricator Ltd.

工程號	J-852	地盤	亞皆老街／攔河

序號:	物料編號:	數量:	使用位置:	樓層:
1	53A-MS07-LTR02-A7(頂)	1	SD-GB-5003A	T3/(1F)
2	53-MS07-LTR02-A7(頂)	1	SD-GB-5003	T2/(1F)
3	53-MS07-LTR02-A7(頂)	1	SD-GB-5003	T1/(1F)

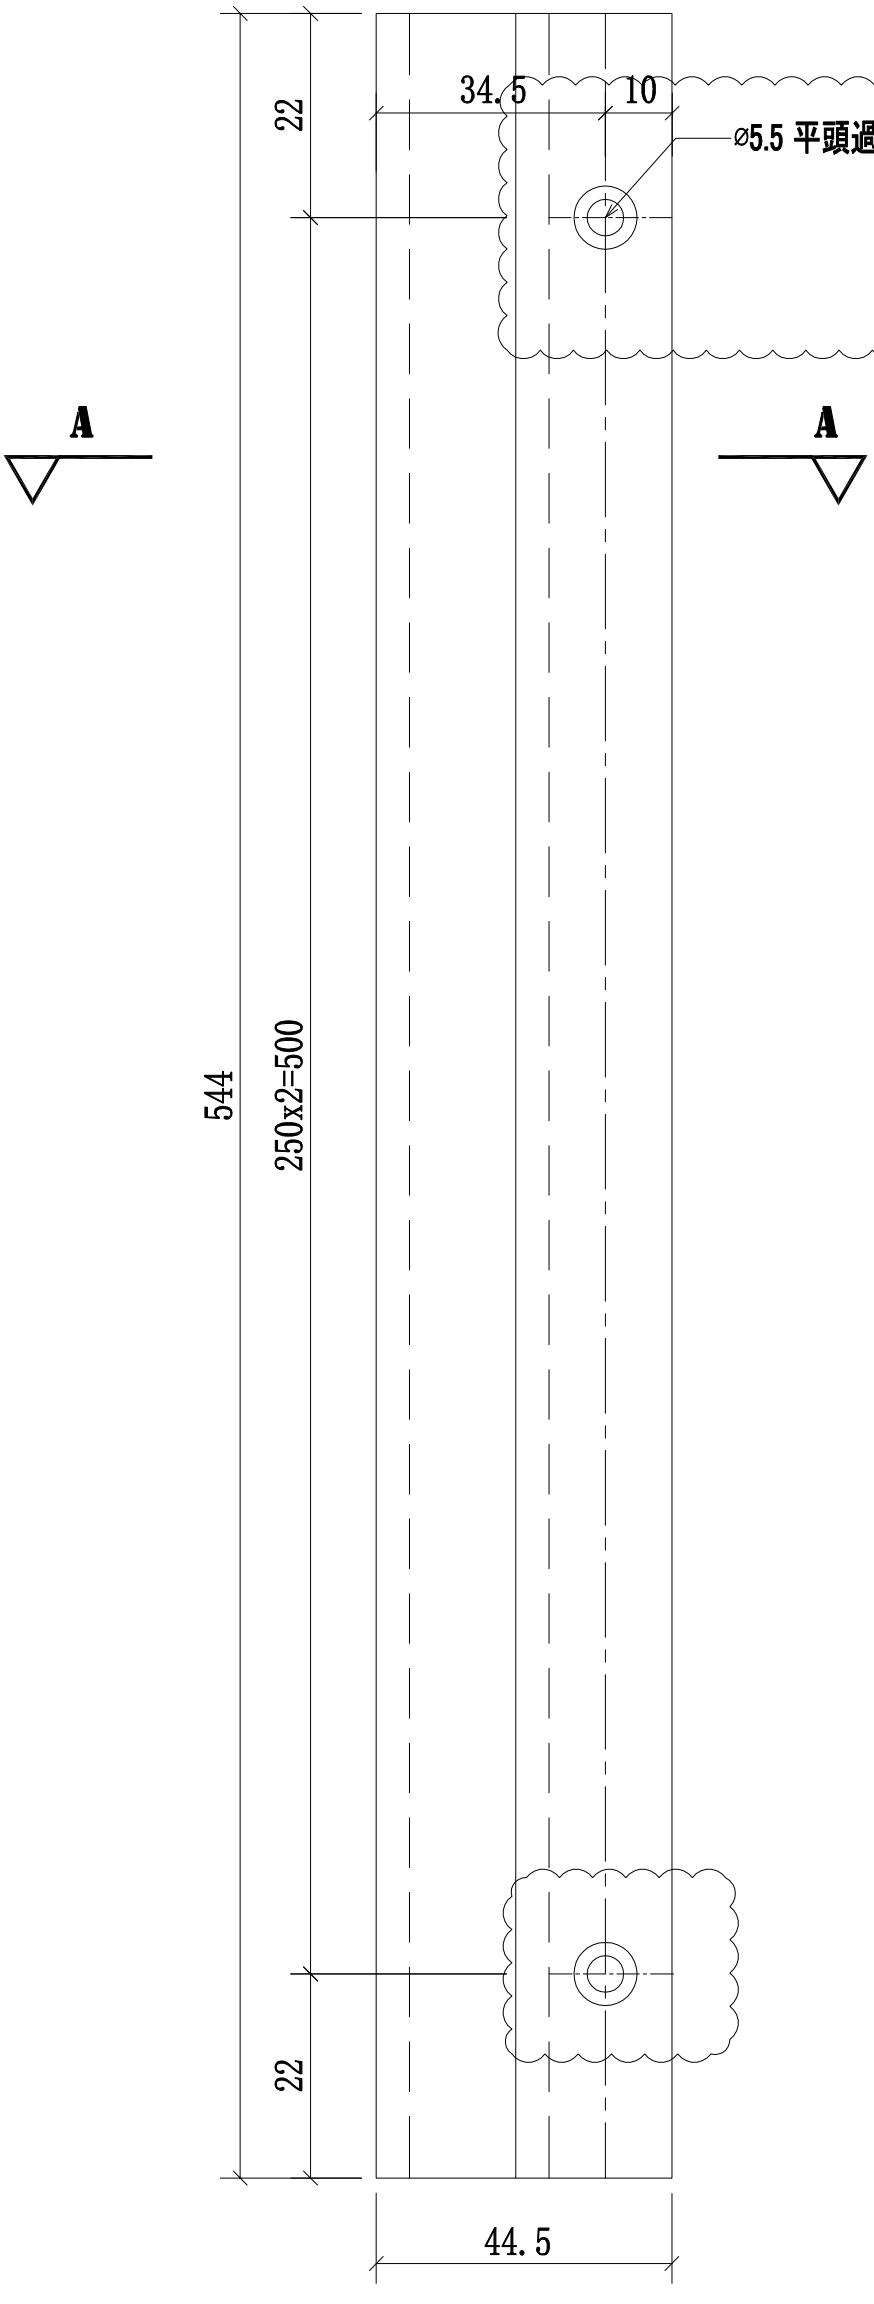

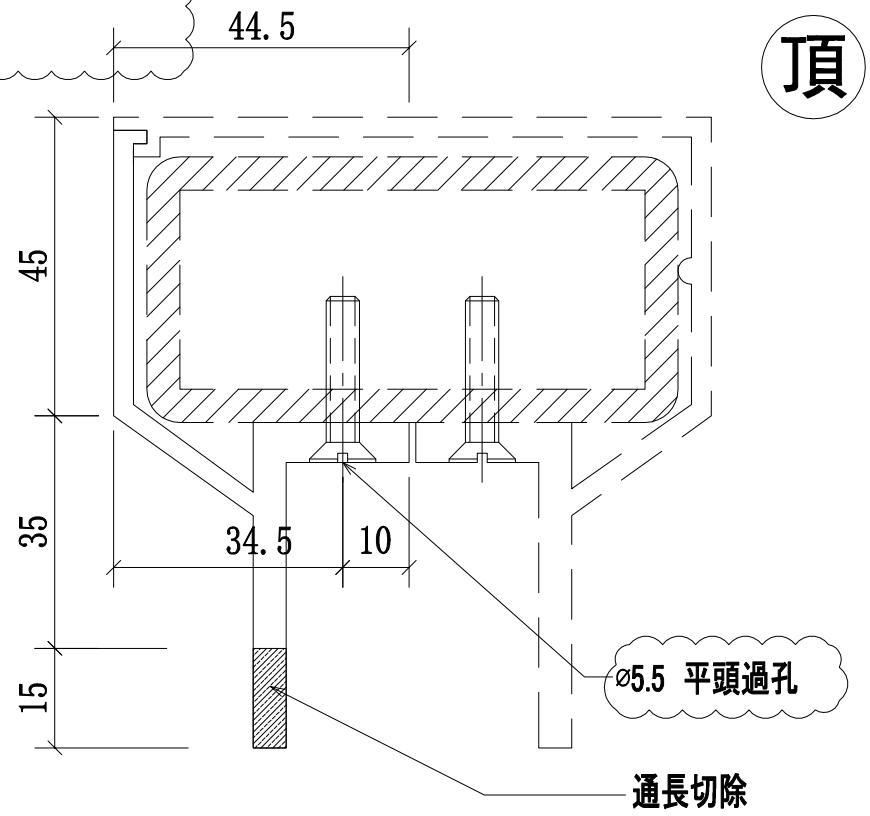


A-A


名稱	攔河頂橫梁加工圖	制圖	CJM	2021.1.15	修改	A		
材料	X85901(A7)	復核	—	—	日期	2021.03.23		
顏色	UCT806812XL-3	批準			圖號	53A;53-MS07-LTR02-A7(頂)		

美特鋁質 有限公司
MIDI Aluminium Fabricator Ltd.

工程號	J-852	地盤	亞皆老街/攔河

序號:	物料編號:	數量:	使用位置:	樓層:
1	53B-MS03-LTR01-A6(頂)	16	SD-GB-5003B	T1/(2F~23F)
2	53B-MS03-LTR01-A6(頂)	16	SD-GB-5003B	T2/(2F~23F)
3	53B-MS03-LTR01-A6(頂)	16	SD-GB-5003B	T3/(2F~23F)

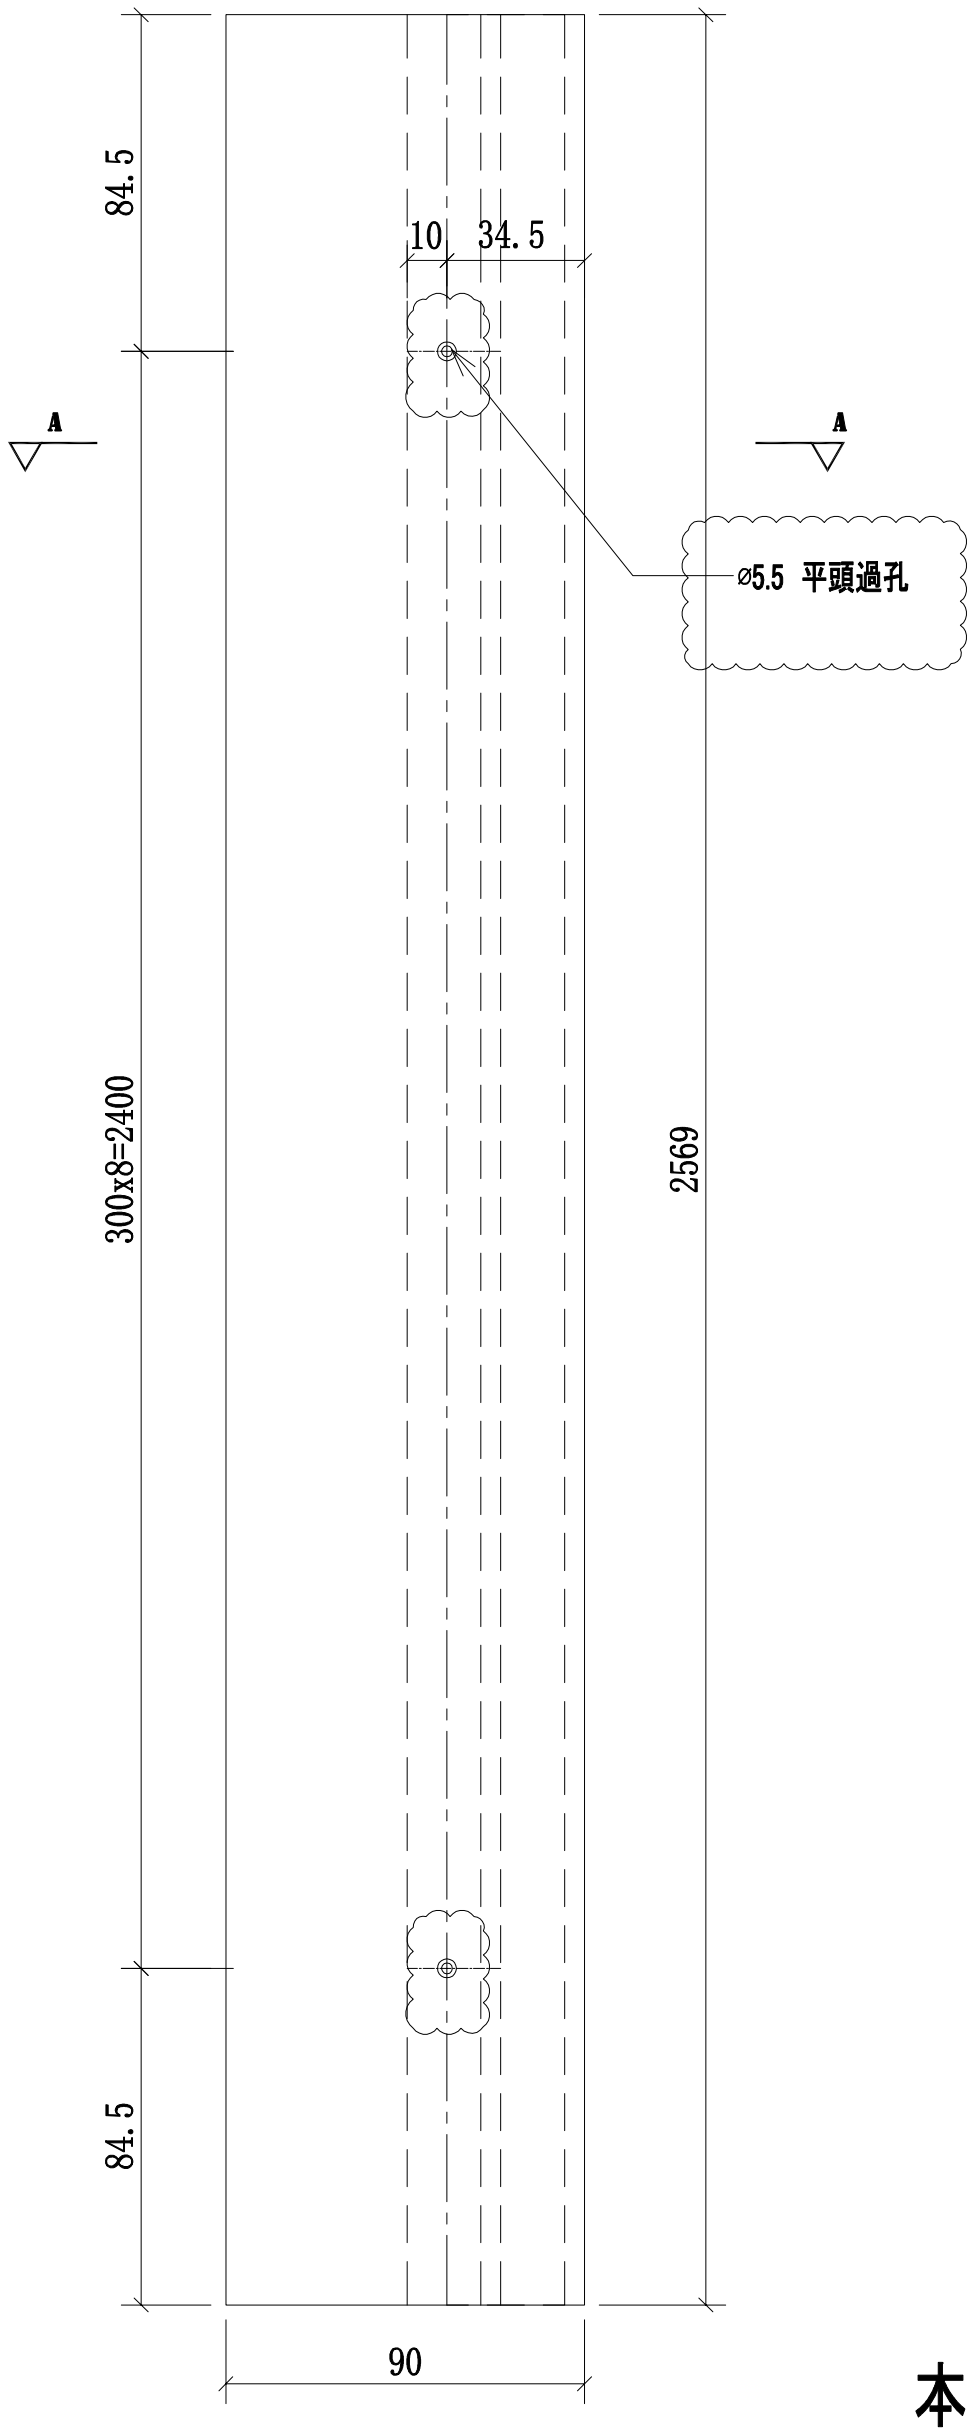

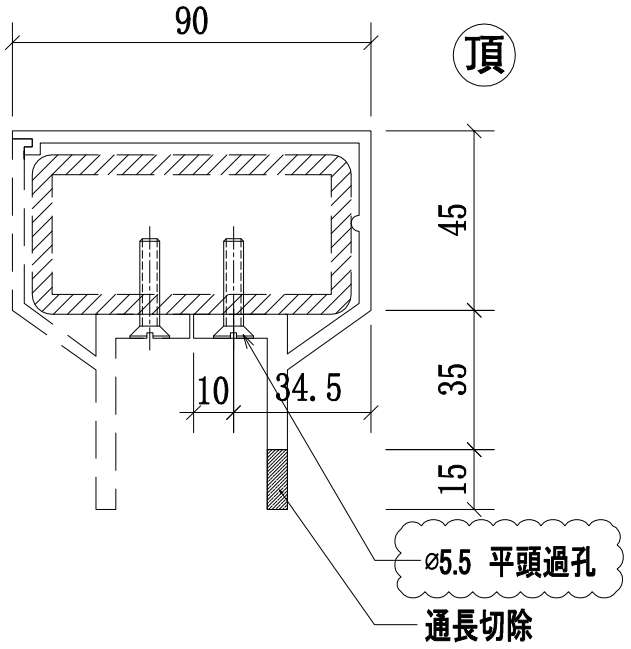

A-A
SCALE:2:1


本品不包含:3, 5, 6F樣板層數量


名稱	攔河鋁橫梁加工圖	制圖	CJM	2021.1.15	修改	A		
材料	X85900(A6)	復核	—	—	日期	2021.03.23		
顏色	UCT806812XL-3	批準			圖號	53B-MS03-LTR01-A6(頂)		

美特鋁質 有限公司
MIDI Aluminium Fabricator Ltd.

工程號	J-852	地盤	亞皆老街／攔河

序號:	物料編號:	數量:	使用位置:	樓層:
1	53B-MS03-LTR01-A7(頂)	16	SD-GB-5003B	T1/(2F~23F)
2	53B-MS03-LTR01-A7(頂)	16	SD-GB-5003B	T2/(2F~23F)
3	53B-MS03-LTR01-A7(頂)	16	SD-GB-5003B	T3/(2F~23F)

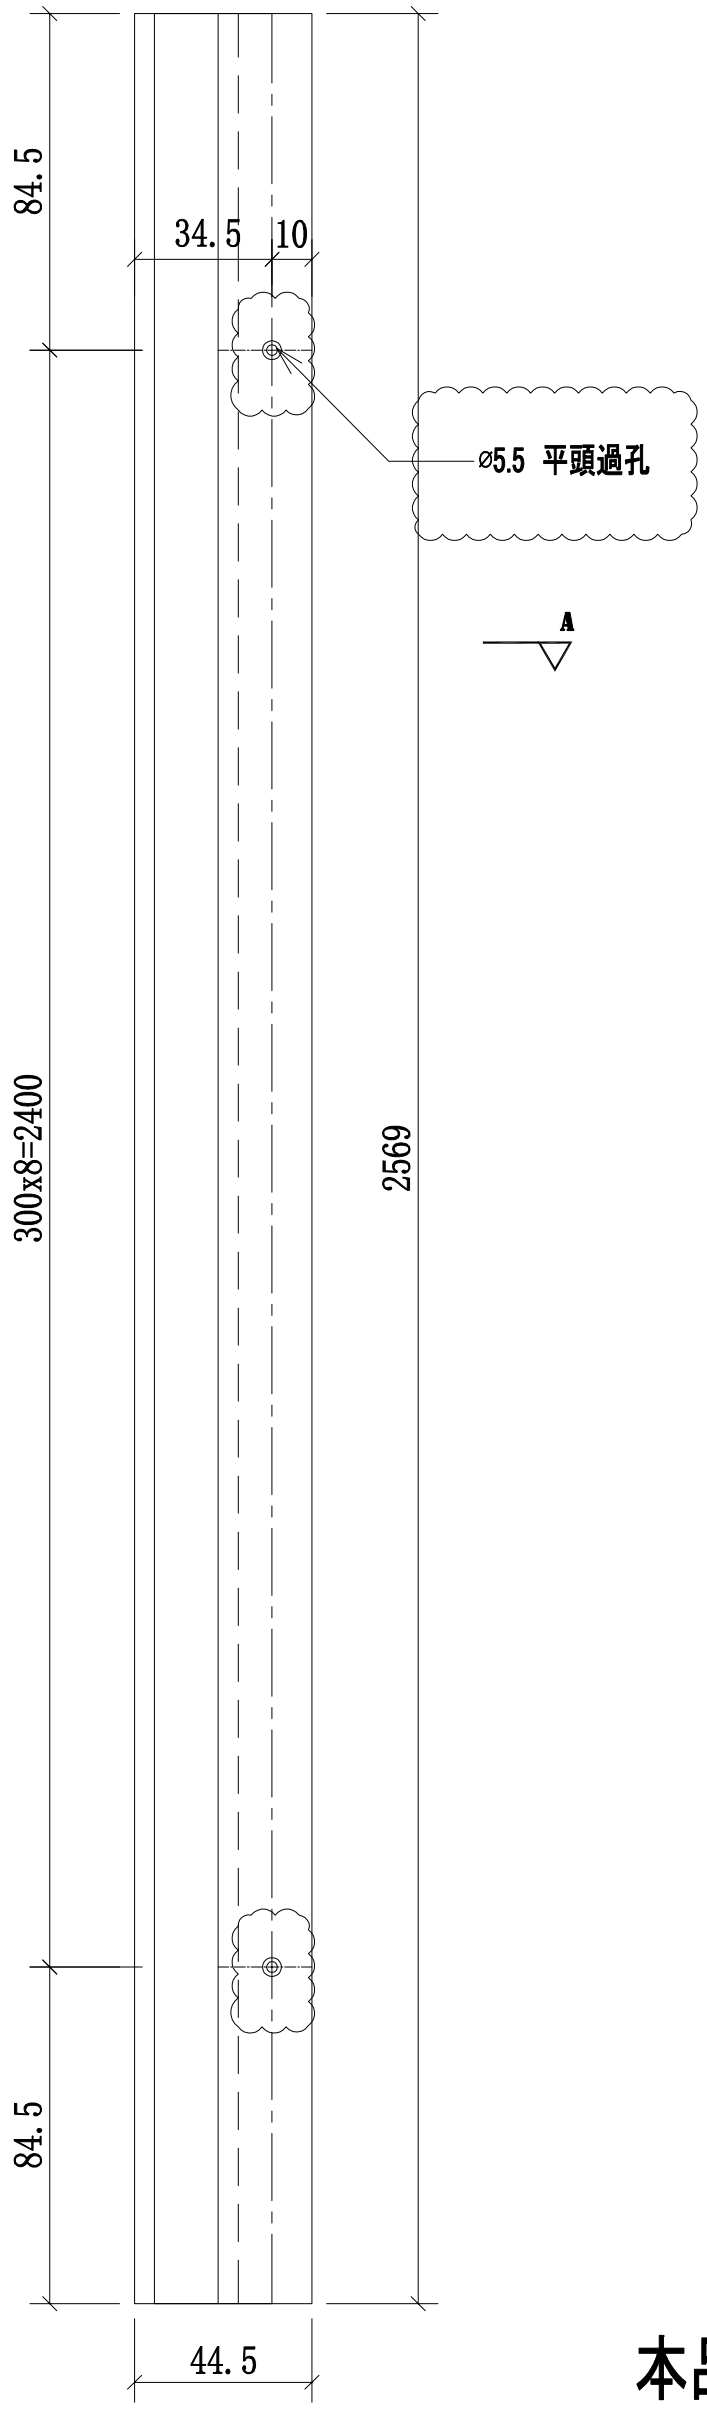

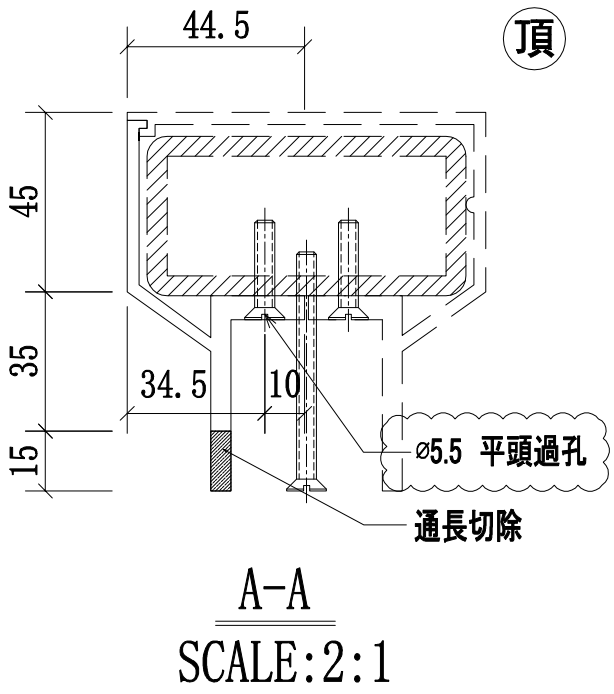

A-A
SCALE:2:1


本品不包含:3, 5, 6F樣板層數量

名稱	攔河鋁橫梁加工圖	制圖	CJM	2021.1.15	修改	A		
材料	X85901(A7)	復核	—	—	日期	2021.03.23		
顏色	UCT806812XL-3	批準			圖號	53B-MS03-LTR01-A7(頂)		

美特鋁質 有限公司
MIDI Aluminium Fabricator Ltd.

工程號	J-852	地盤	亞皆老街/攔河

序號:	物料編號:	數量:	使用位置:	樓層:
1	53B-MS03-LTR02-A6(頂)	16	SD-GB-5003B	T1/(2F~23F)
2	53B-MS03-LTR02-A6(頂)	16	SD-GB-5003B	T2/(2F~23F)
3	53B-MS03-LTR02-A6(頂)	16	SD-GB-5003B	T3/(2F~23F)

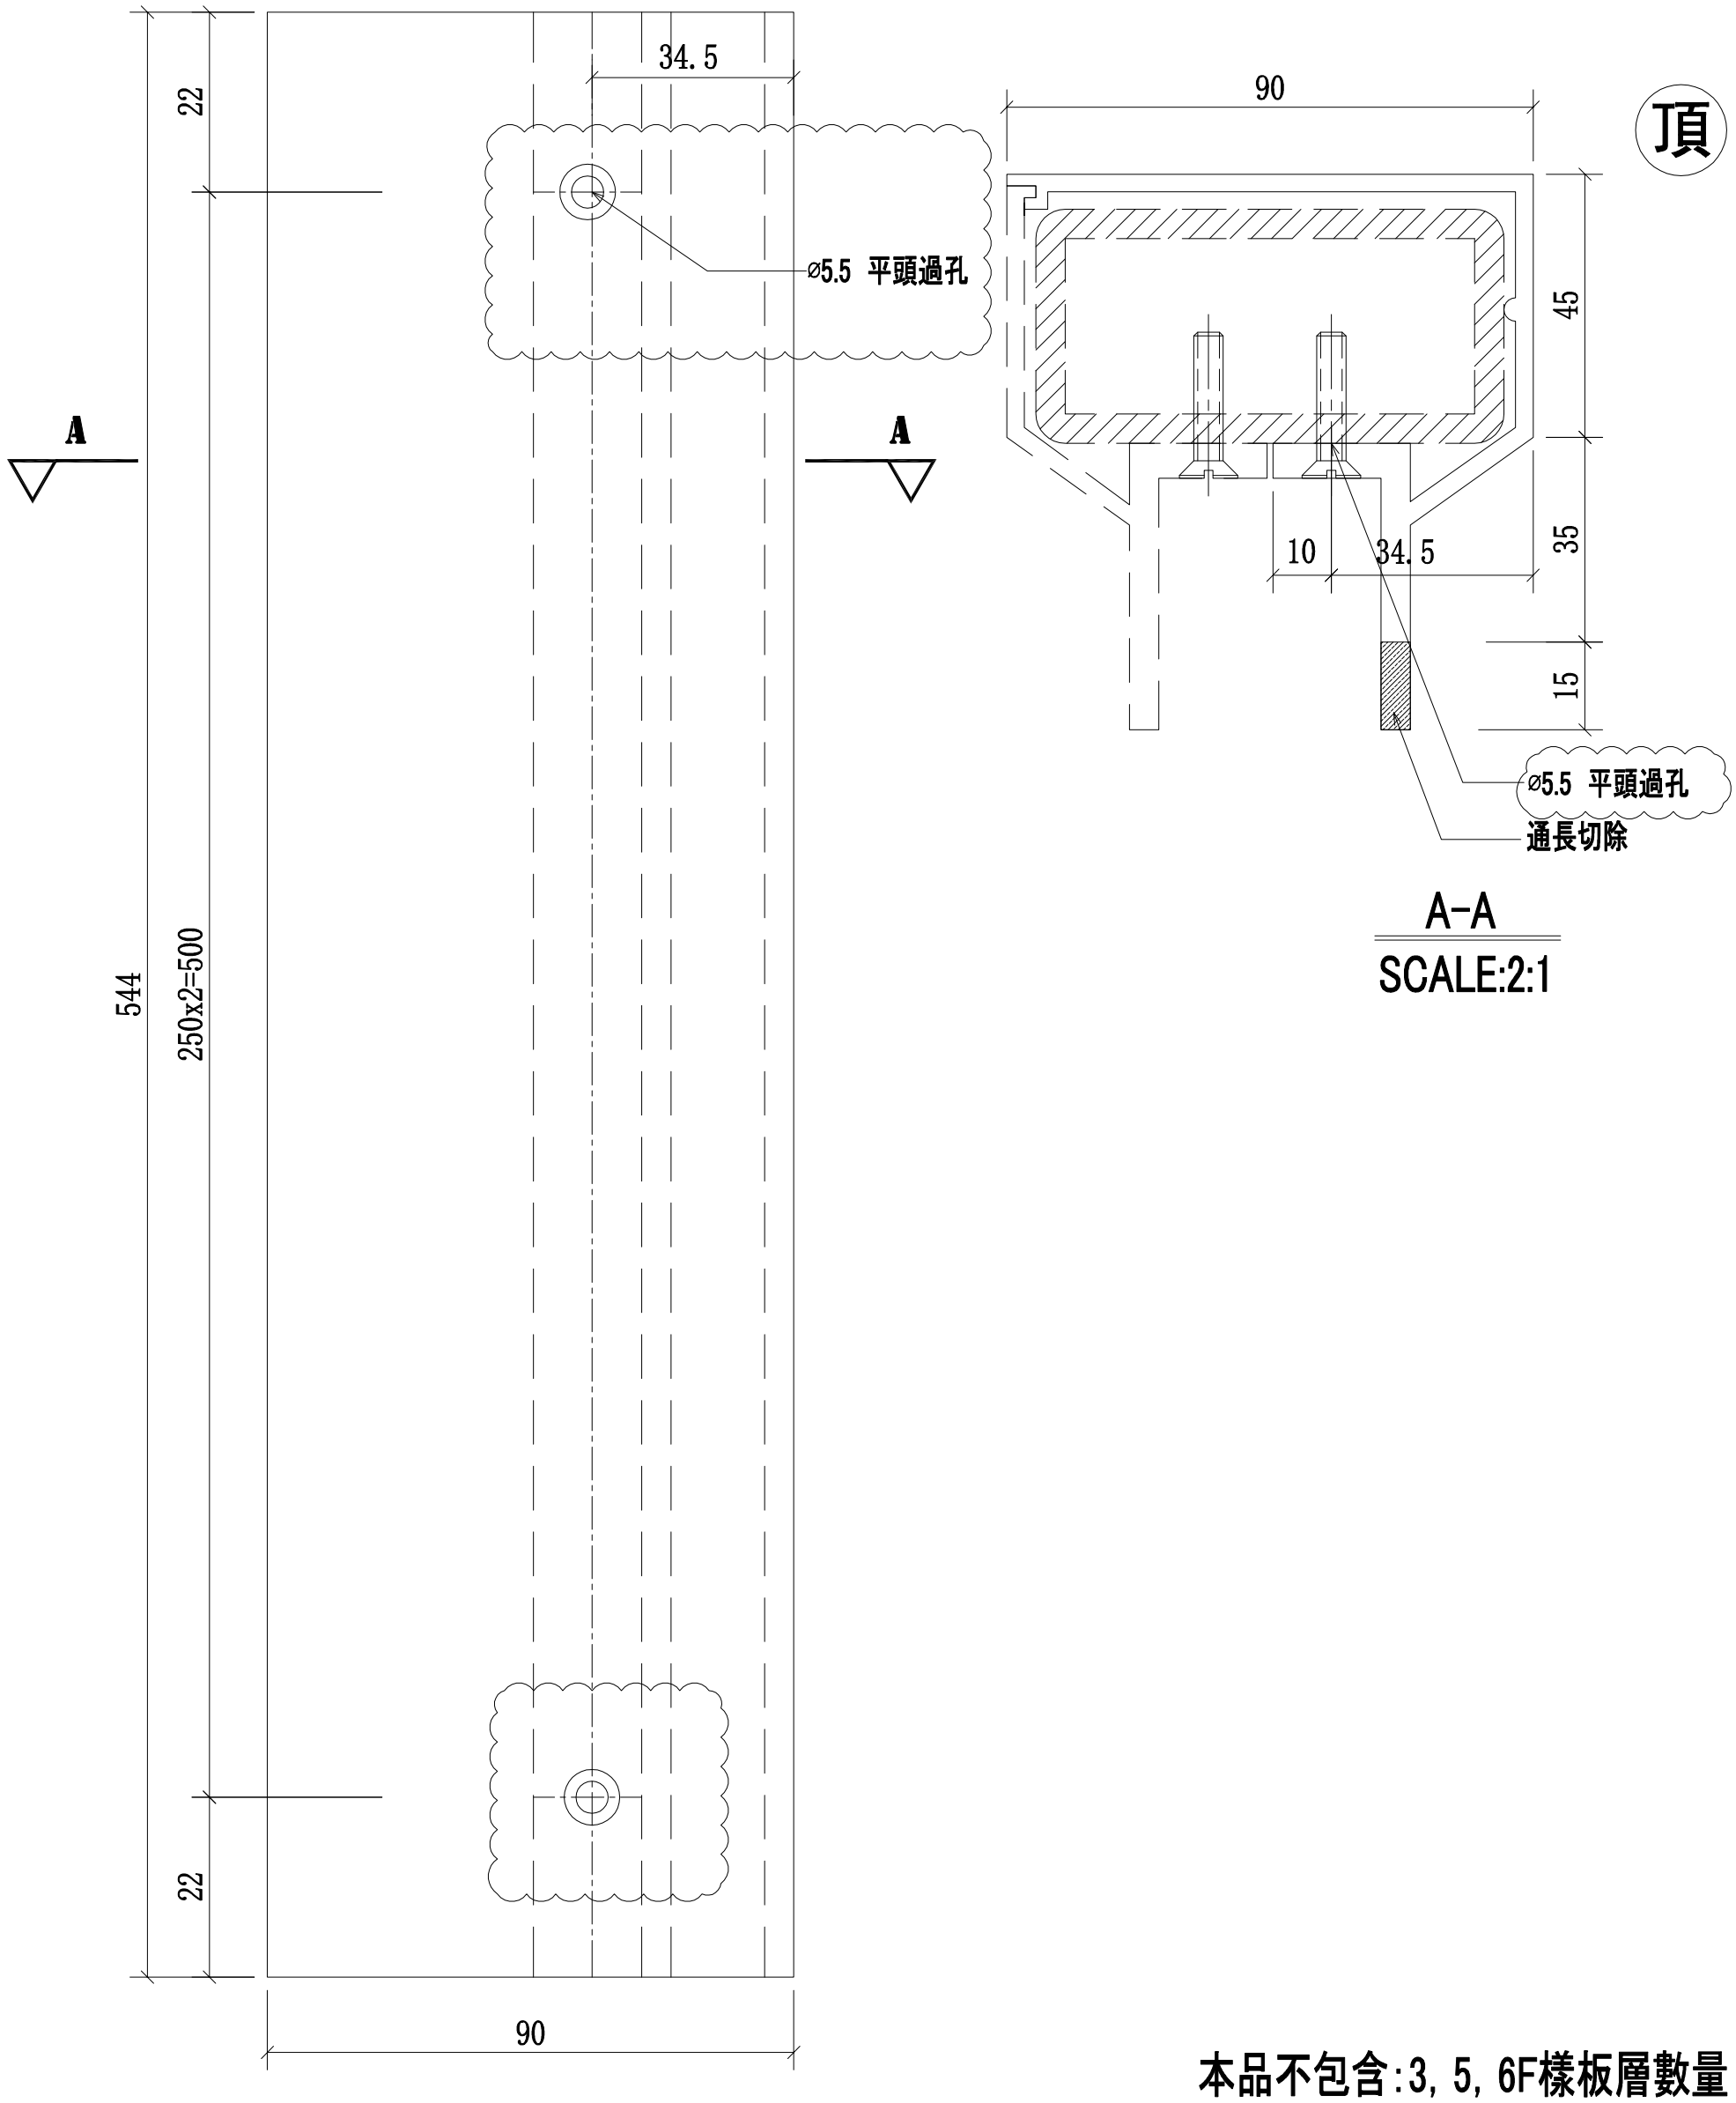

A-A
SCALE:2:1


本品不包含:3, 5, 6F樣板層數量


名稱	攔河鋼架頂橫梁	制圖	CJM	2021.1.15	修改	A		
材料	X85900(A6)	復核	—	—	日期	2021.03.23		
顏色	UCT806812XL-3	批準			圖號	53B-MS03-LTR02-A6(頂)		

美特鋁質 有限公司
MIDI Aluminium Fabricator Ltd.

工程號	J-852	地盤	亞皆老街/攔河

序號:	物料編號:	數量:	使用位置:	樓層:
1	53B-MS03-LTR02-A7(頂)	16	SD-GB-5003B	T1/(2F~23F)
2	53B-MS03-LTR02-A7(頂)	16	SD-GB-5003B	T2/(2F~23F)
3	53B-MS03-LTR02-A7(頂)	16	SD-GB-5003B	T3/(2F~23F)

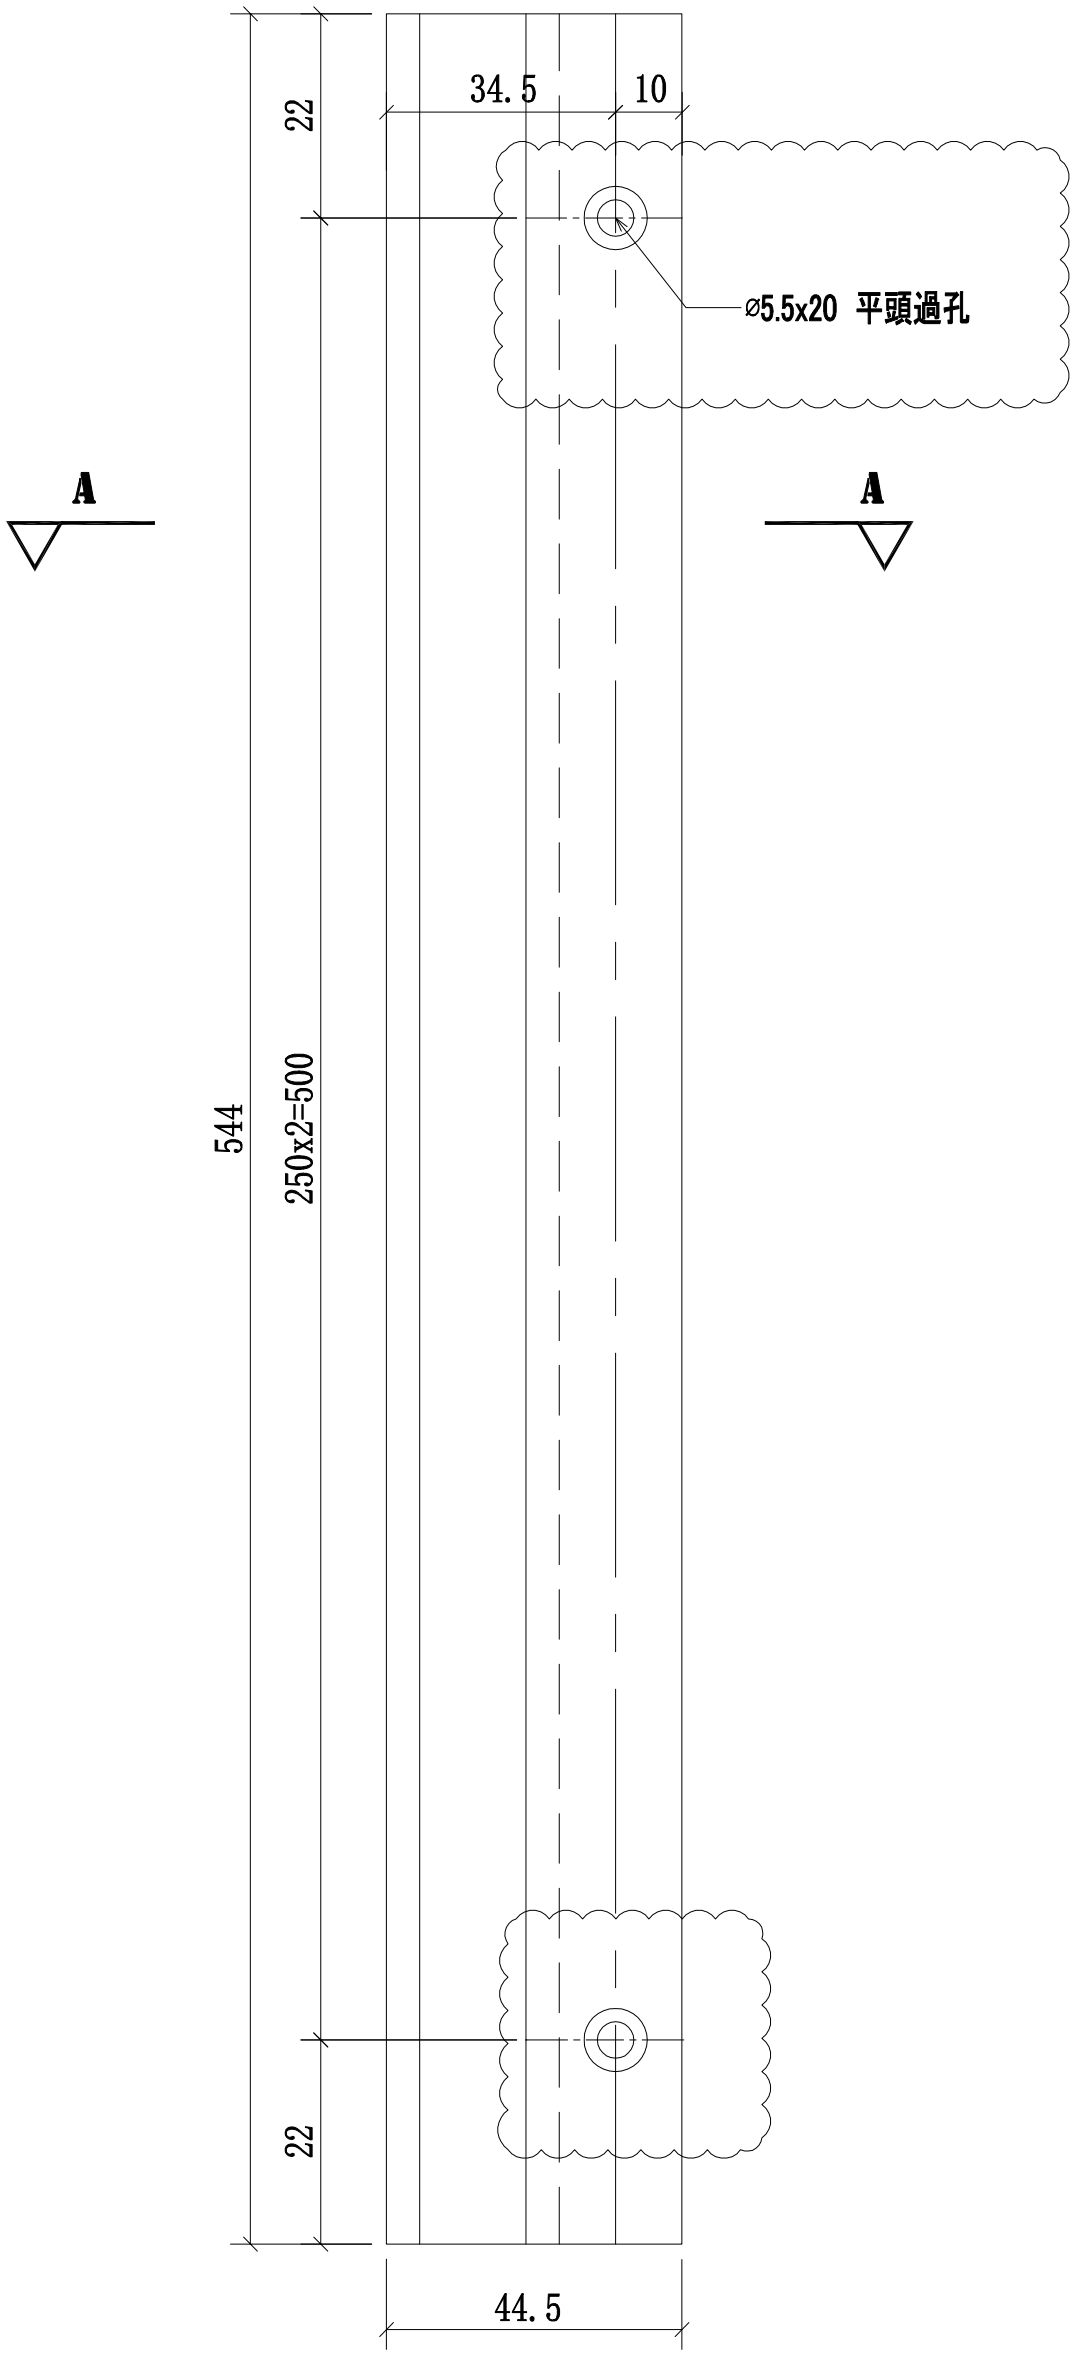

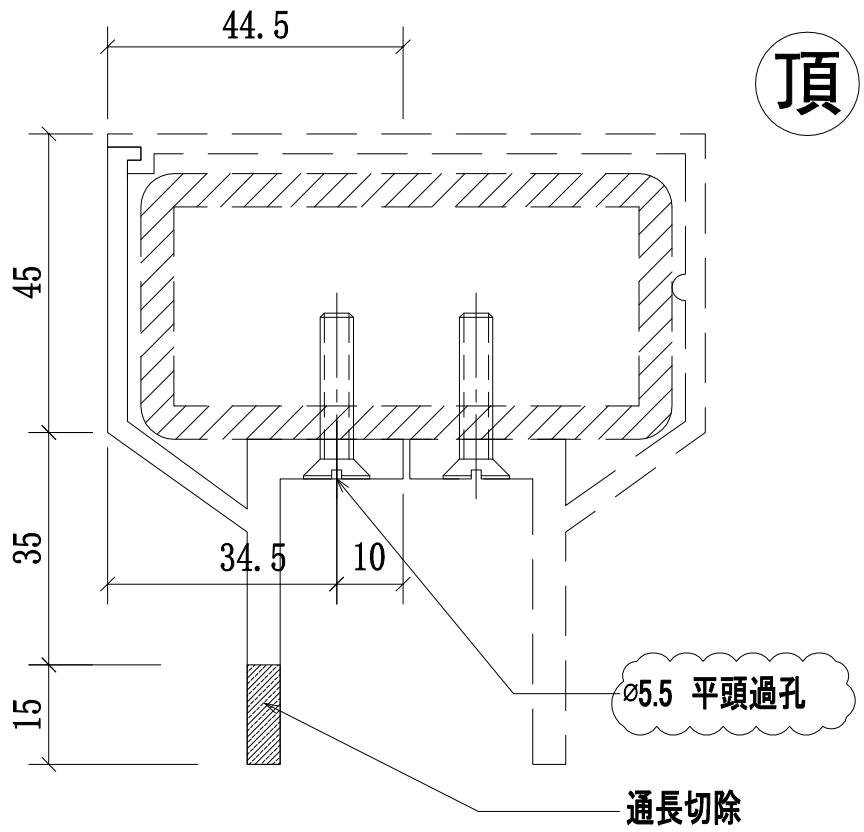

A-A
SCALE:2:1

本品不包含:3, 5, 6F樣板層數量

名稱	攔河鋼架頂橫梁	制圖	CJM	2021.1.15	修改	A		
材料	X85901(A7)	復核	—	—	日期	2021.03.23		
顏色	UCT806812XL-3	批準			圖號	53B-MS03-LTR02-A7(頂)		

美特鋁質有限公司
MIDI Aluminium Fabricator Ltd.

QF005/8


圖則登記表
DRAWING REGISTER

			接收日期 Receiving Date (適用於客戶圖則)									
工程名稱 Project Title:	亞皆老街	年										
攔河5004;5004AB鋁企料鋁橫樑及鋁材項目		月										
工程編號 Project No:	J-852（攔河去除3;5;6F樣板層	日										
分發予 Distributed To			發出日期 Issued Date									
		年	20	21								
		月	09	03								
		日	15	24								
圖則編號 Drg. No.	圖則名稱 Drawing Title		修訂編號 Revision No.									
5004A-LP	5004A攔河鋁材位置圖	1	-	-								
5004-LP	5004攔河鋁材位置圖	2	-	-								
5004B-LP	5004B攔河鋁材位置圖	3	-	-								
54A,54,54B-MS08-LMU01	攔河邊企鋁材立柱	3	-	A								
54A,54,54B-MS08-LMU02	攔河邊企鋁材立柱	4	-	A								
54A,54,54B-MS08-LMU03	攔河轉角鋁材立柱	5	-	A								
54A,54,54B-MS08-LMU04	攔河轉角鋁材立柱	6	-	A								
54A,54,54B-MS08-LMU05	攔河轉角鋁材立柱	7	-	A								
54A,54,54B-MS08-LMU06	攔河中間鋁材立柱	8	-	A								
54A,54,54B-MS08-LMU07	攔河中間鋁材立柱	9	-	A								
54A,54,54B-MS08-LMU01R	攔河邊企鋁材立柱	10	-	A								
54A,54,54B-MS08-LMU02R	攔河邊企鋁材立柱	11	-	A								
54A,54,54B-MS08-LMU03R	攔河轉角鋁材立柱	12	-	A								
54A,54,54B-MS08-LMU04R	攔河轉角鋁材立柱	13	-	A								
54A,54,54B-MS08-LMU05R	攔河轉角鋁材立柱	14	-	A								
54-MS08-LTR01-A6(頂）	攔河鋁橫梁加工圖	17	-	A								
54-MS08-LTR01-A7(頂）	攔河鋁橫梁加工圖	18	-	A								
54-MS08-LTR03-A6(頂）	攔河鋁橫梁加工圖	19	-	A								
54-MS08-LTR03-A7(頂）	攔河鋁橫梁加工圖	20	-	A								
54-MS08-LTR02-A8(底）	攔河鋁橫梁加工圖	21	-	A								
54-MS08-LTR02-A7(底）	攔河鋁橫梁加工圖	22	-	A								
54-MS08-LTR04-A8(底）	攔河鋁橫梁加工圖	23	-	A								
54-MS08-LTR04-A7(底）	攔河鋁橫梁加工圖	24	-	A								


美特鋁質 有限公司
MIDI Aluminium Fabricator Ltd.

工程號	J-852	地盤	亞皆老街／攔河

序號:	物料編號:	數量:	使用位置:	樓層:
1	54A-MS08-LMU01	2	SD-GB-5004A	T3/(1F)
2	54-MS08-LMU01	2	SD-GB-5004	T2/(1F)
3	54B-MS04-LMU01	2	SD-GB-5004B	T1/(1F)

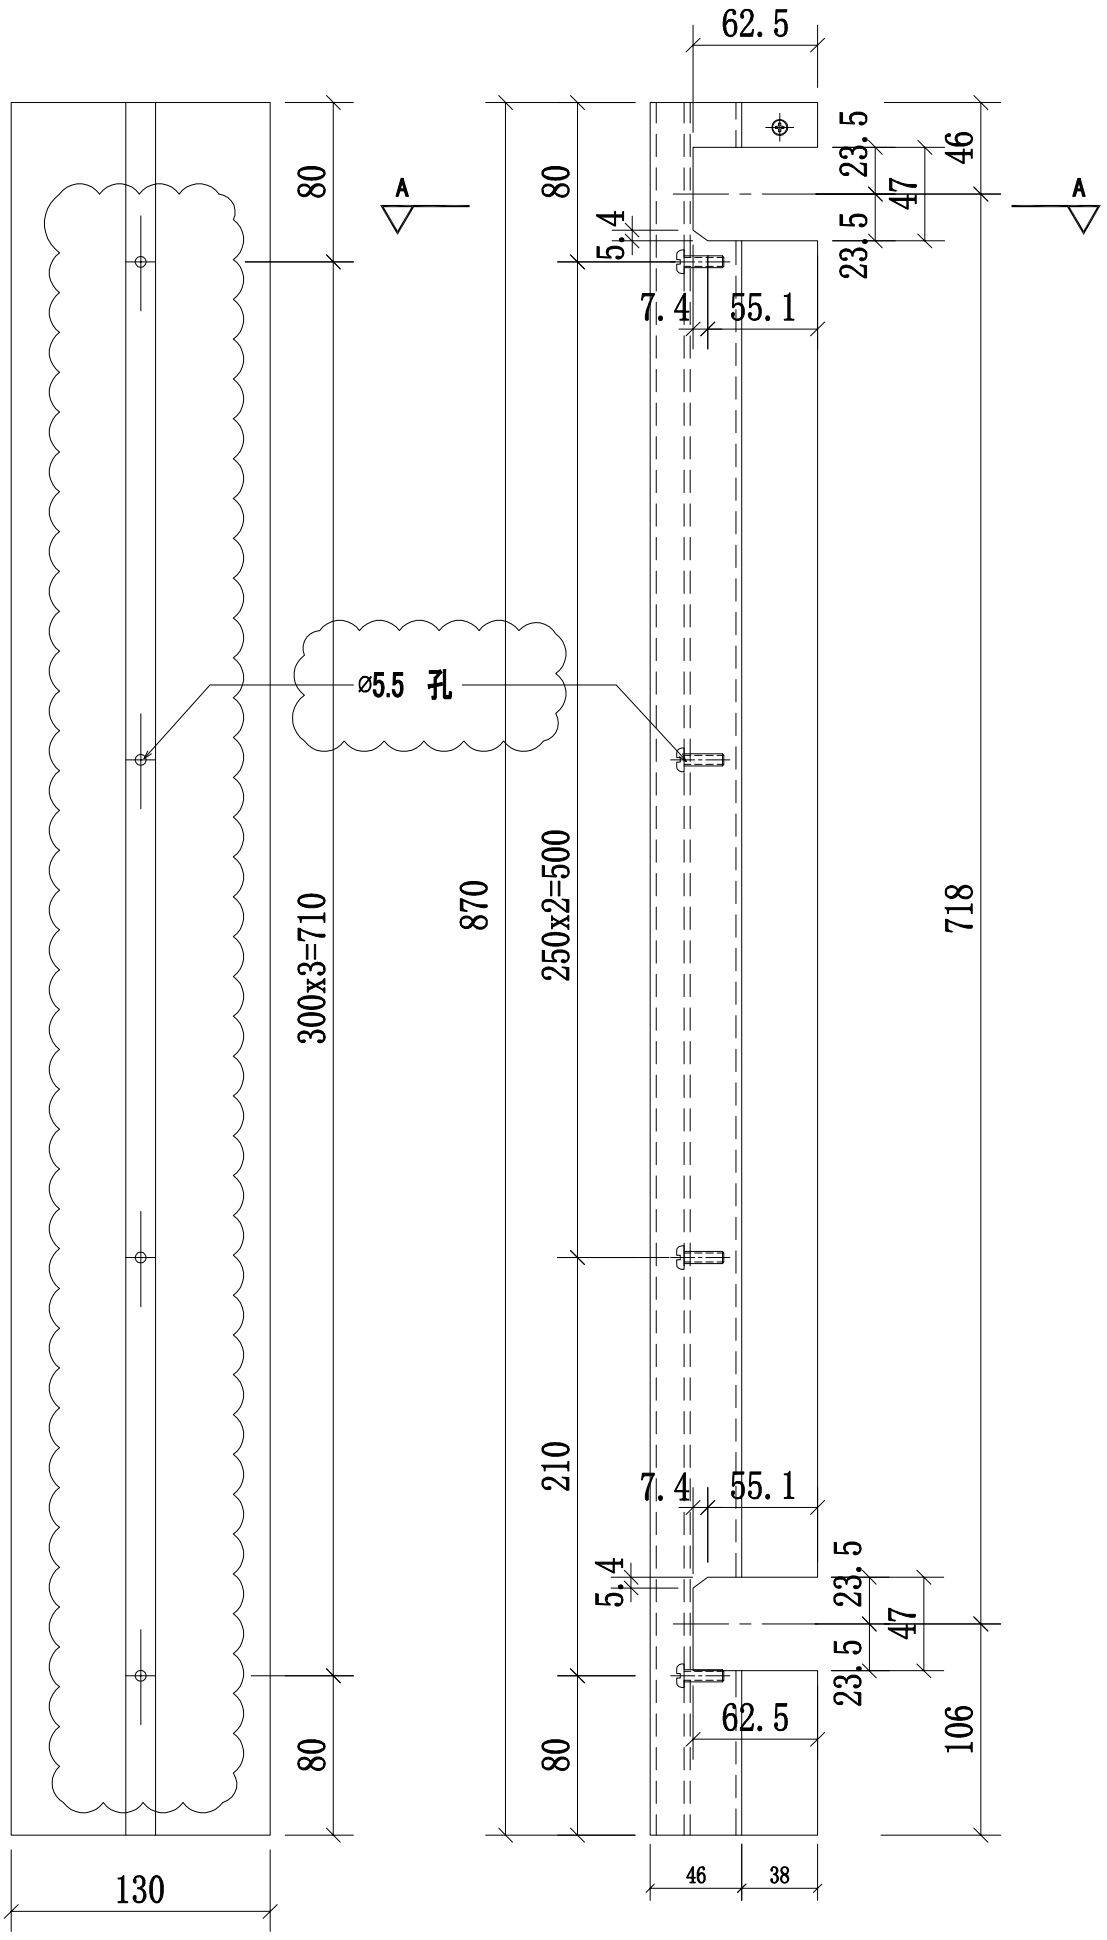


B向

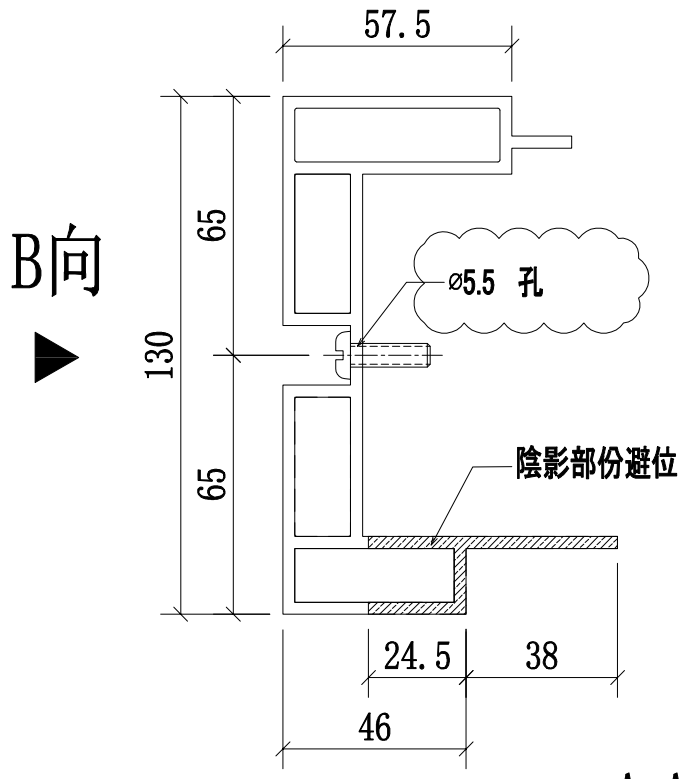

A-A
SCALE:2:1

本品

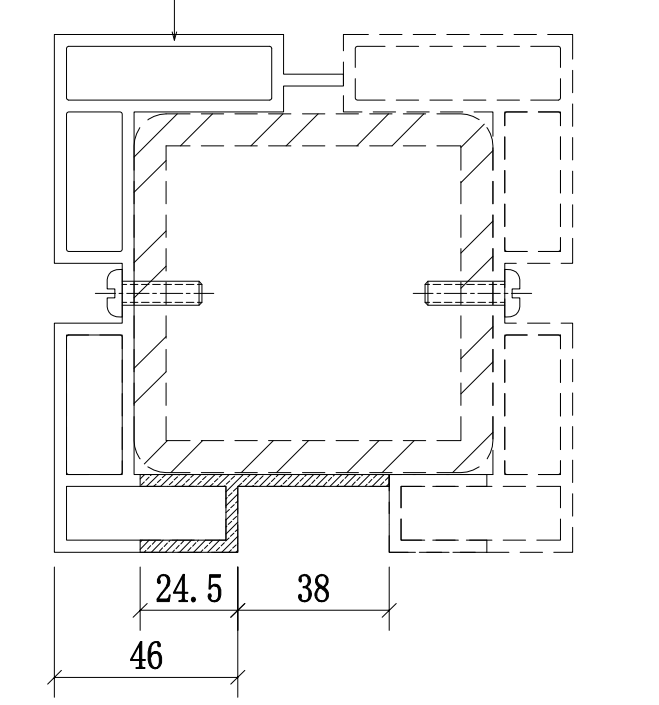


邊位立柱拼裝圖

名稱	攔河邊企鋁材立柱	制圖	CJM	2021.01.15	修改	A		
材料	X85896(A2)	復核	—	—	日期	2021.03.24		
顏色	UCT806812XL-3	批準			圖號	54A,54,54B-MS08-LMU01		


美特鋁質 有限公司
MIDI Aluminium Fabricator Ltd.

工程號	J-852	地盤	亞皆老街／攔河

序號:	物料編號:	數量:	使用位置:	樓層:
1	54A-MS08-LMU01R	2	SD-GB-5004A	T3/(1F)
2	54-MS08-LMU01R	2	SD-GB-5004	T2/(1F)
3	54B-MS04-LMU01R	2	SD-GB-5004B	T1/(1F)

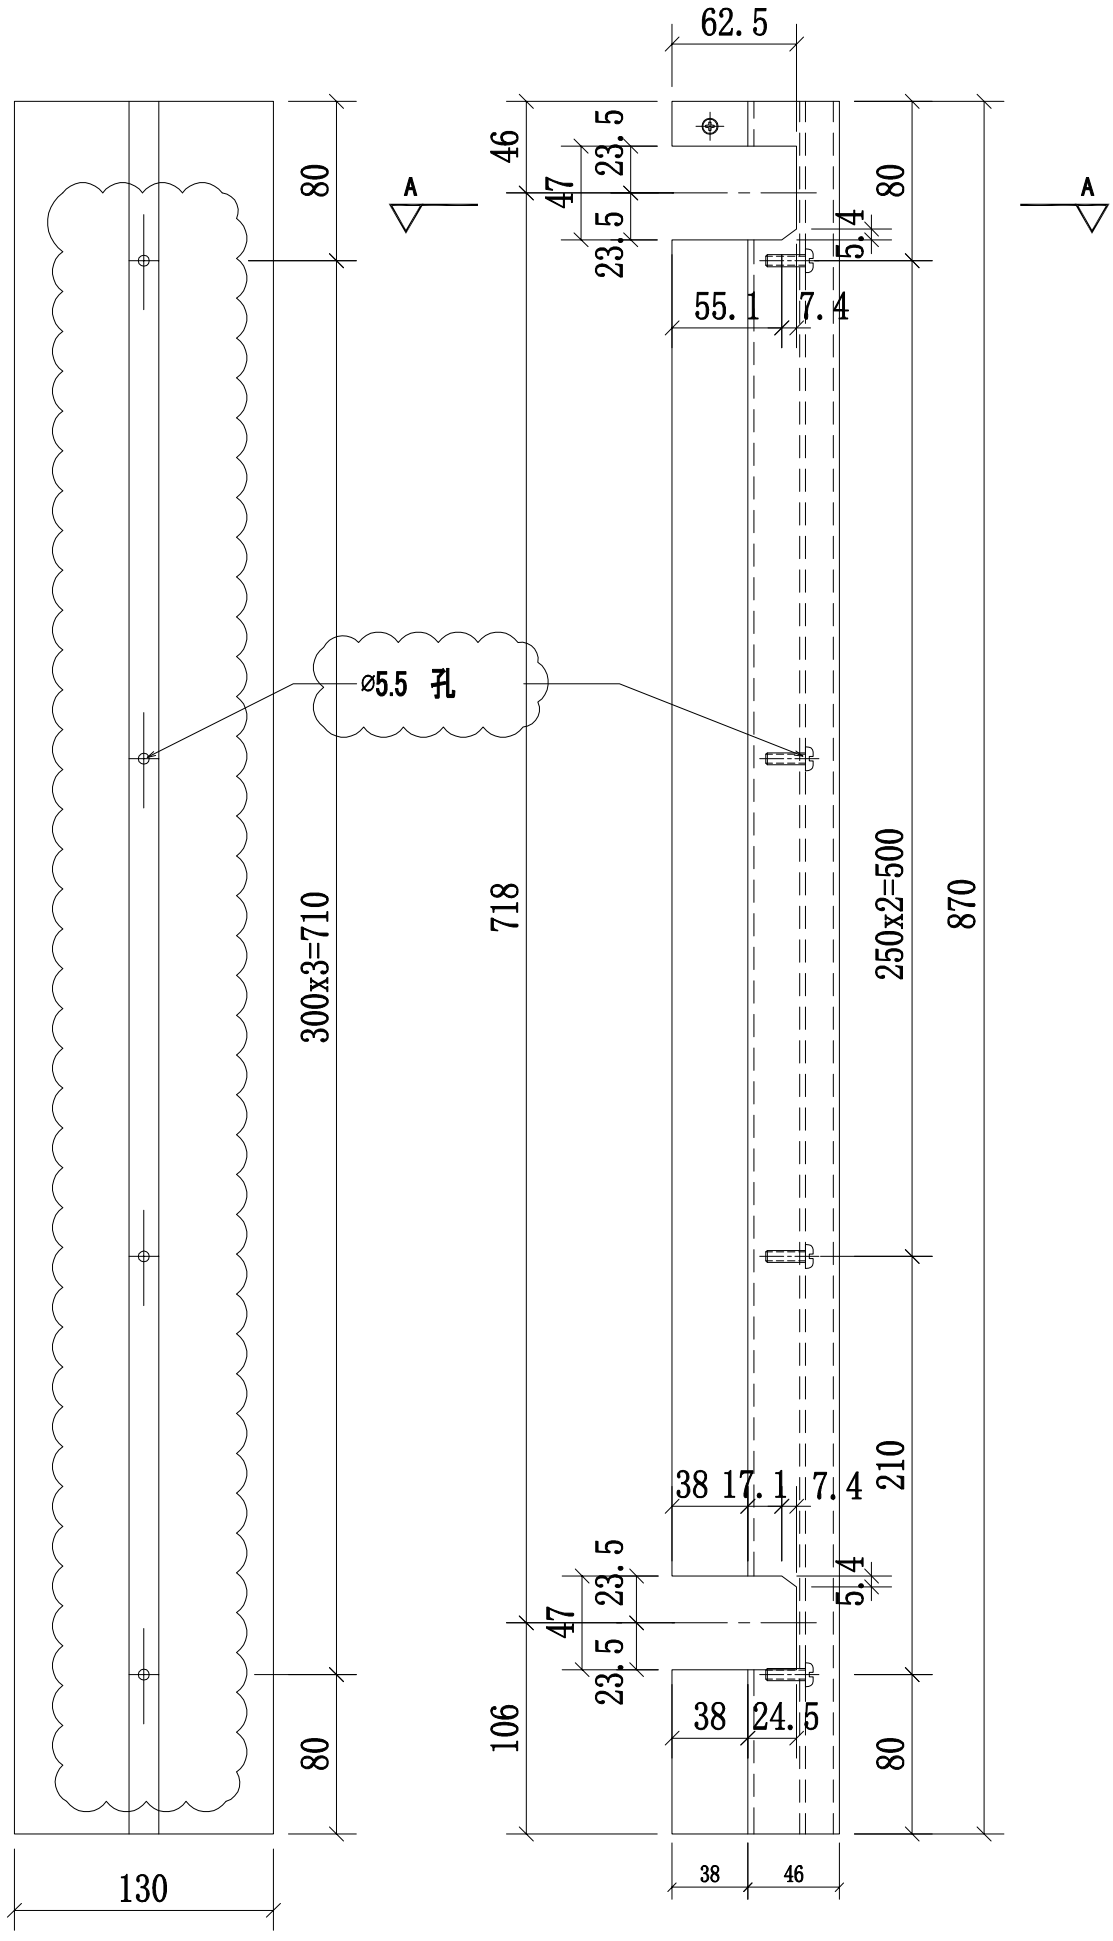

B向

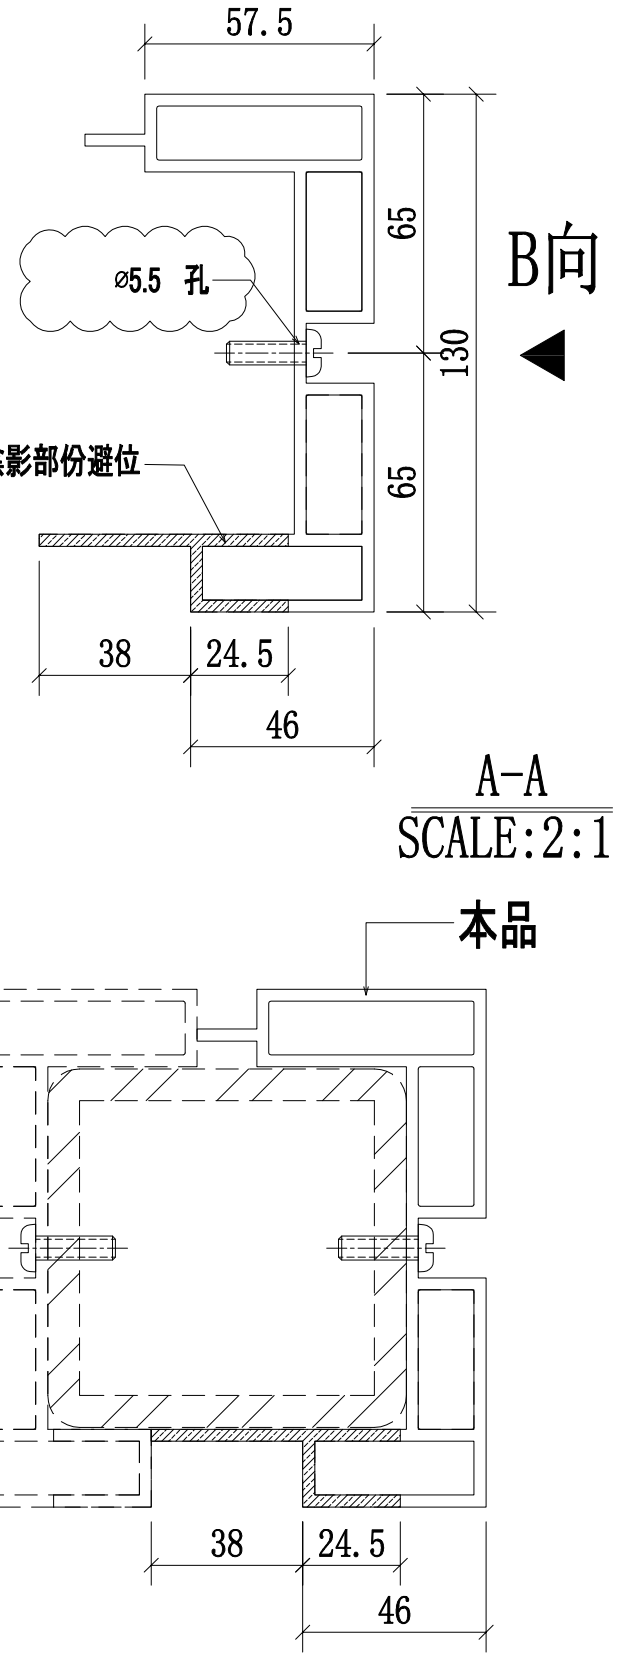

A-A
SCALE:2:1


邊位立柱拼裝圖

名稱	攔河邊企鋁材立柱	制圖	CJM	2021.01.15	修改	A		
材料	X85896(A2)	復核	—	—	日期	2021.03.24		
顏色	UCT806812XL-3	批準			圖號	54A,54,54B-MS08-LMU01R		


美特鋁質 有限公司
MIDI Aluminium Fabricator Ltd.

工程號	J-852	地盤	亞皆老街／攔河


序號:	物料編號:	數量:	使用位置:	樓層:
1	54A-MS08-LMU02	2	SD-GB-5004A	T3/(1F)
2	54-MS08-LMU02	2	SD-GB-5004	T2/(1F)
3	54B-MS04-LMU02	2	SD-GB-5004B	T1/(1F)

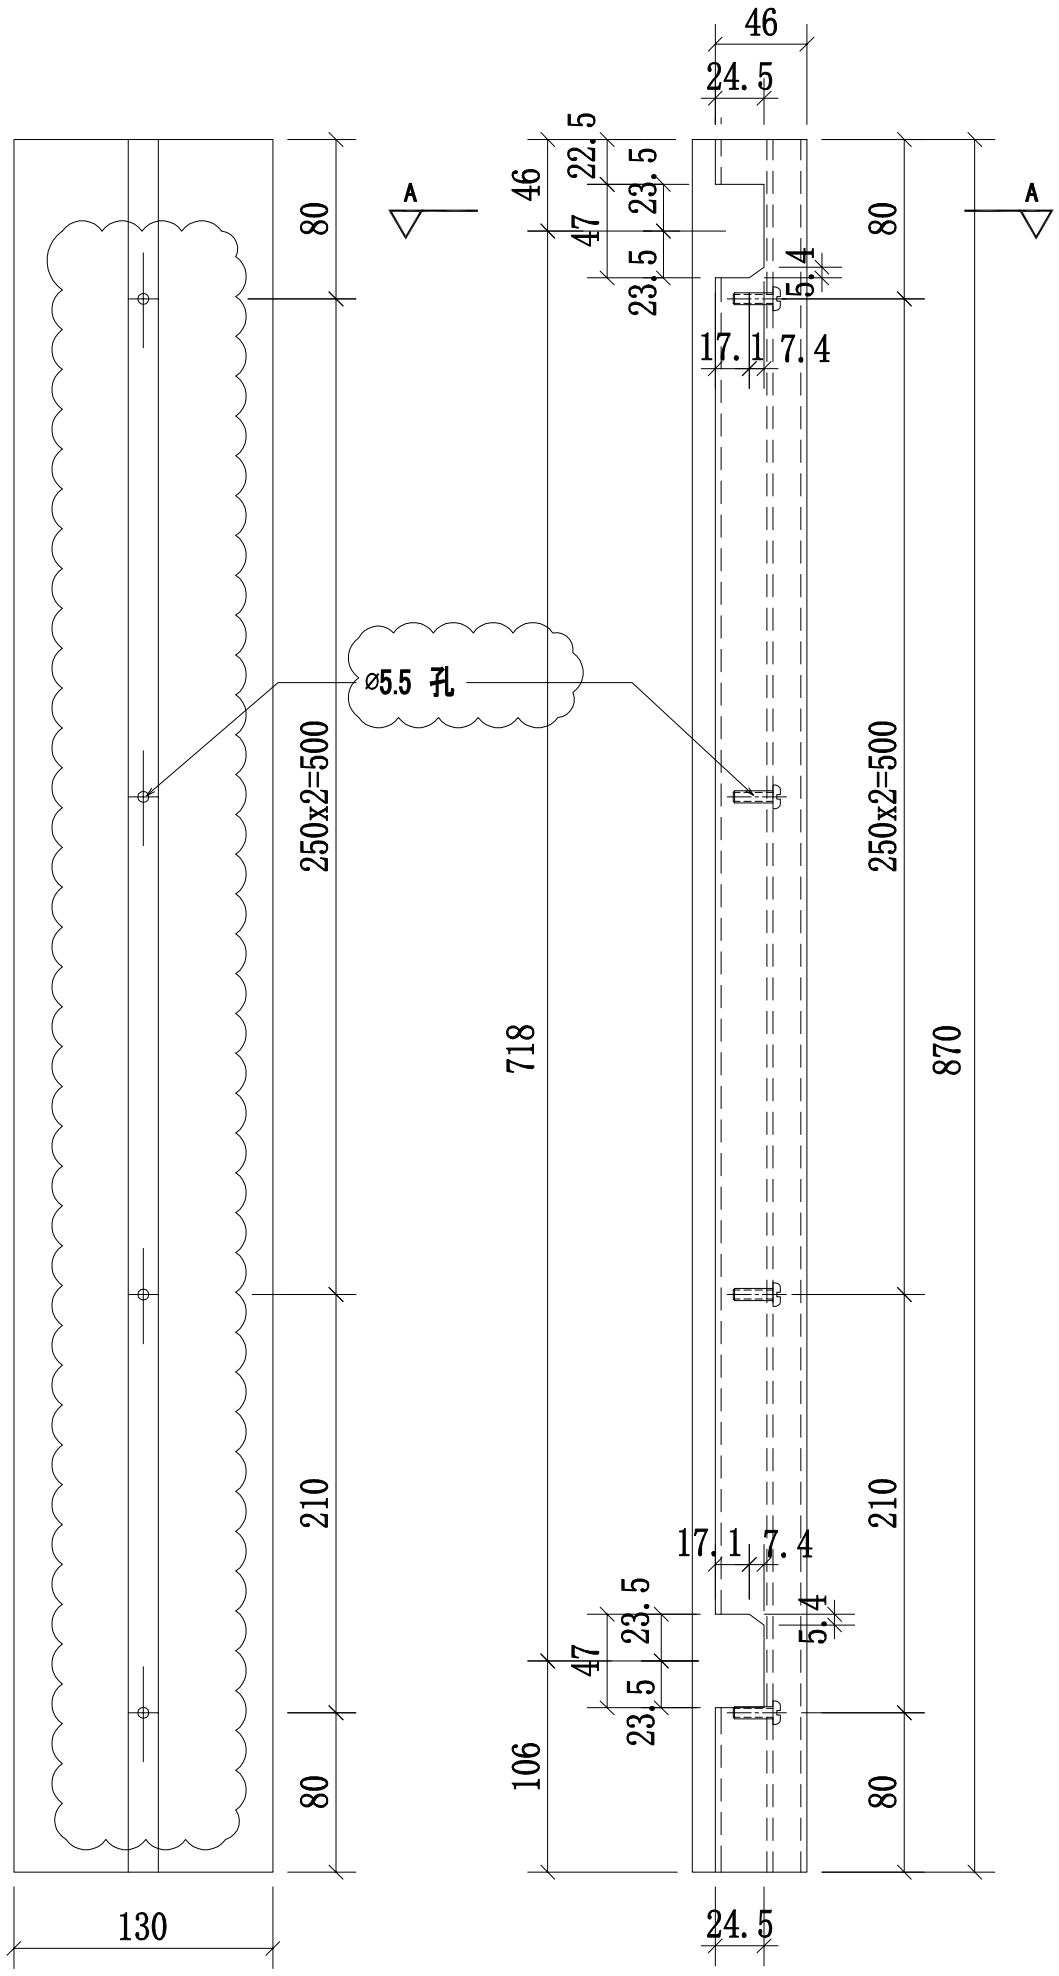

B向

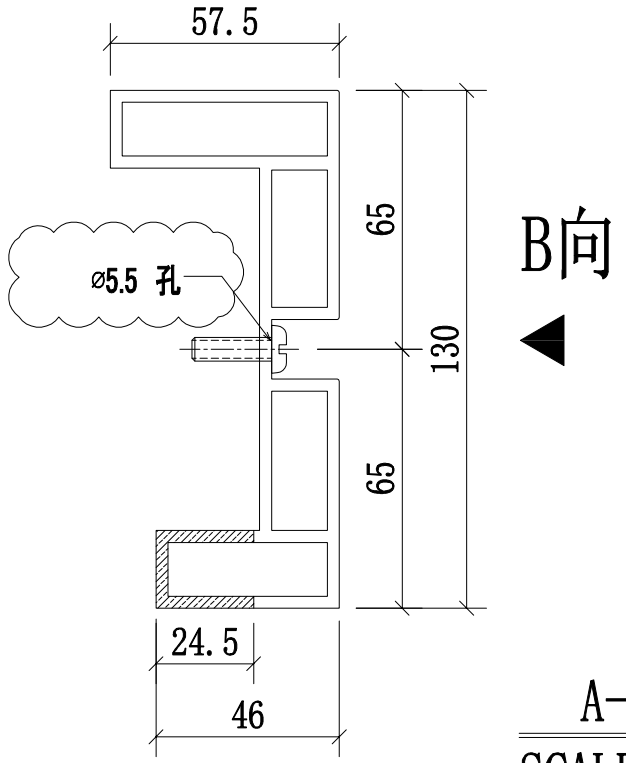

A-A
SCALE:2:1

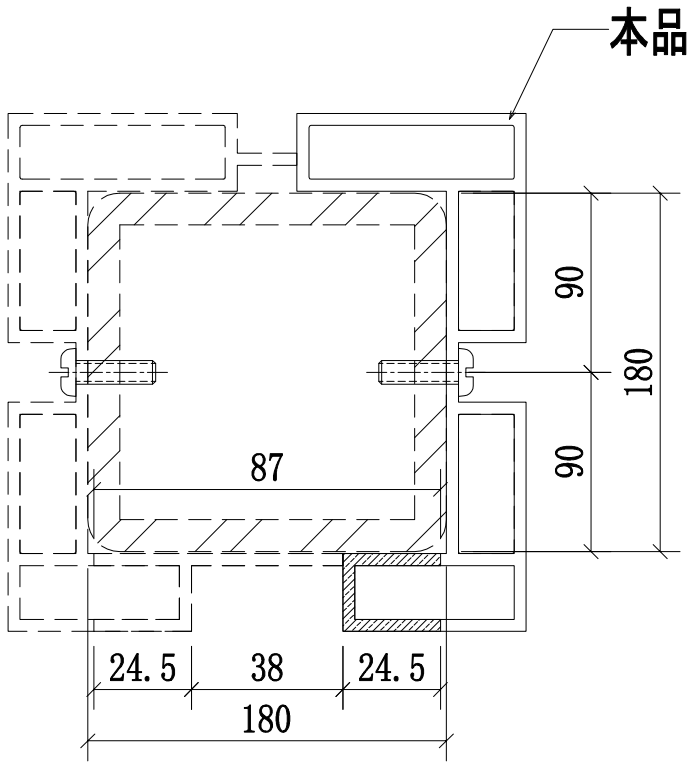


邊位立柱拼裝圖

名稱	攔河邊企鋁材立柱	制圖	CJM	2021.01.15	修改	A		
材料	X85897(A3)	復核	—	—	日期	2021.03.24		
顏色	UCT806812XL-3	批準			圖號	54A,54,54B-MS08-LMU02		


美特鋁質 有限公司
MIDI Aluminium Fabricator Ltd.

工程號	J-852	地盤	亞皆老街／攔河


序號:	物料編號:	數量:	使用位置:	樓層:
1	54A-MS08-LMU02R	2	SD-GB-5004A	T3/(1F)
2	54-MS08-LMU02R	2	SD-GB-5004	T2/(1F)
3	54B-MS04-LMU02R	2	SD-GB-5004B	T1/(1F)

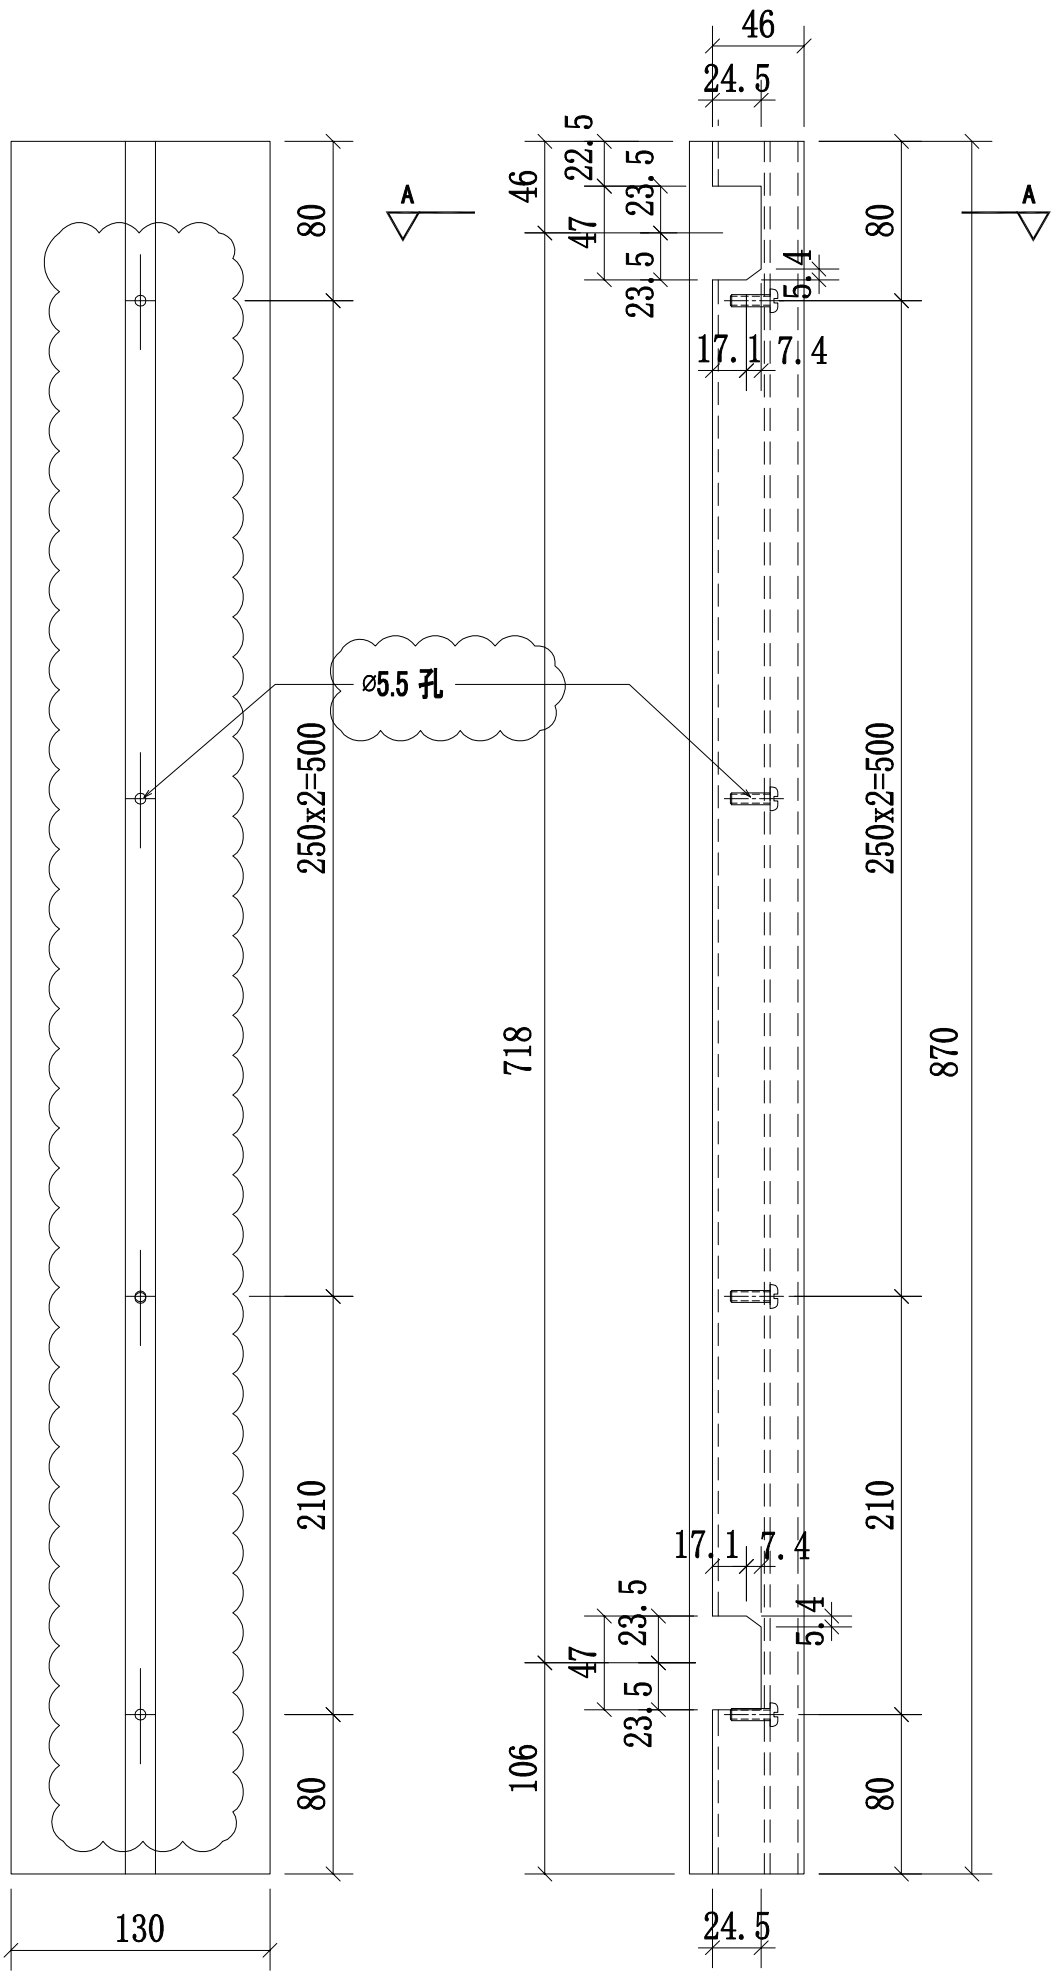

B向

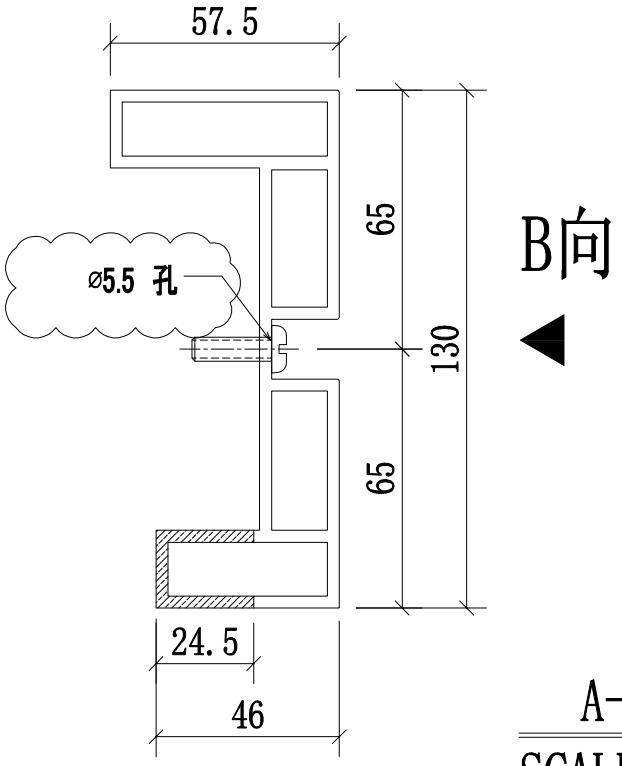

A-A
SCALE:2:1

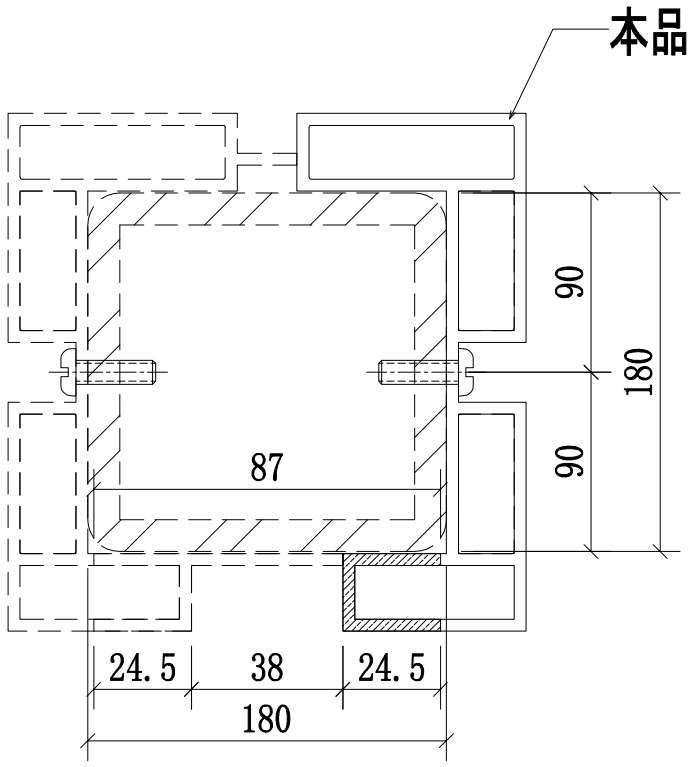


邊位立柱拼裝圖

名稱	攔河邊企鋁材立柱	制圖	CJM	2021.01.15	修改	A		
材料	X85897(A3)	復核	—	—	日期	2021.03.24		
顏色	UCT806812XL-3	批準			圖號	54A,54,54B-MS08-LMU02R		


美特鋁質 有限公司
MIDI Aluminium Fabricator Ltd.

工程號	J-852	地盤	亞皆老街／攔河


序號:	物料編號:	數量:	使用位置:	樓層:
1	54A-MS08-LMU03	1	SD-GB-5004A	T3/(1F)
2	54-MS08-LMU03	1	SD-GB-5004	T2/(1F)
3	54B-MS04-LMU03	1	SD-GB-5004B	T1/(1F)

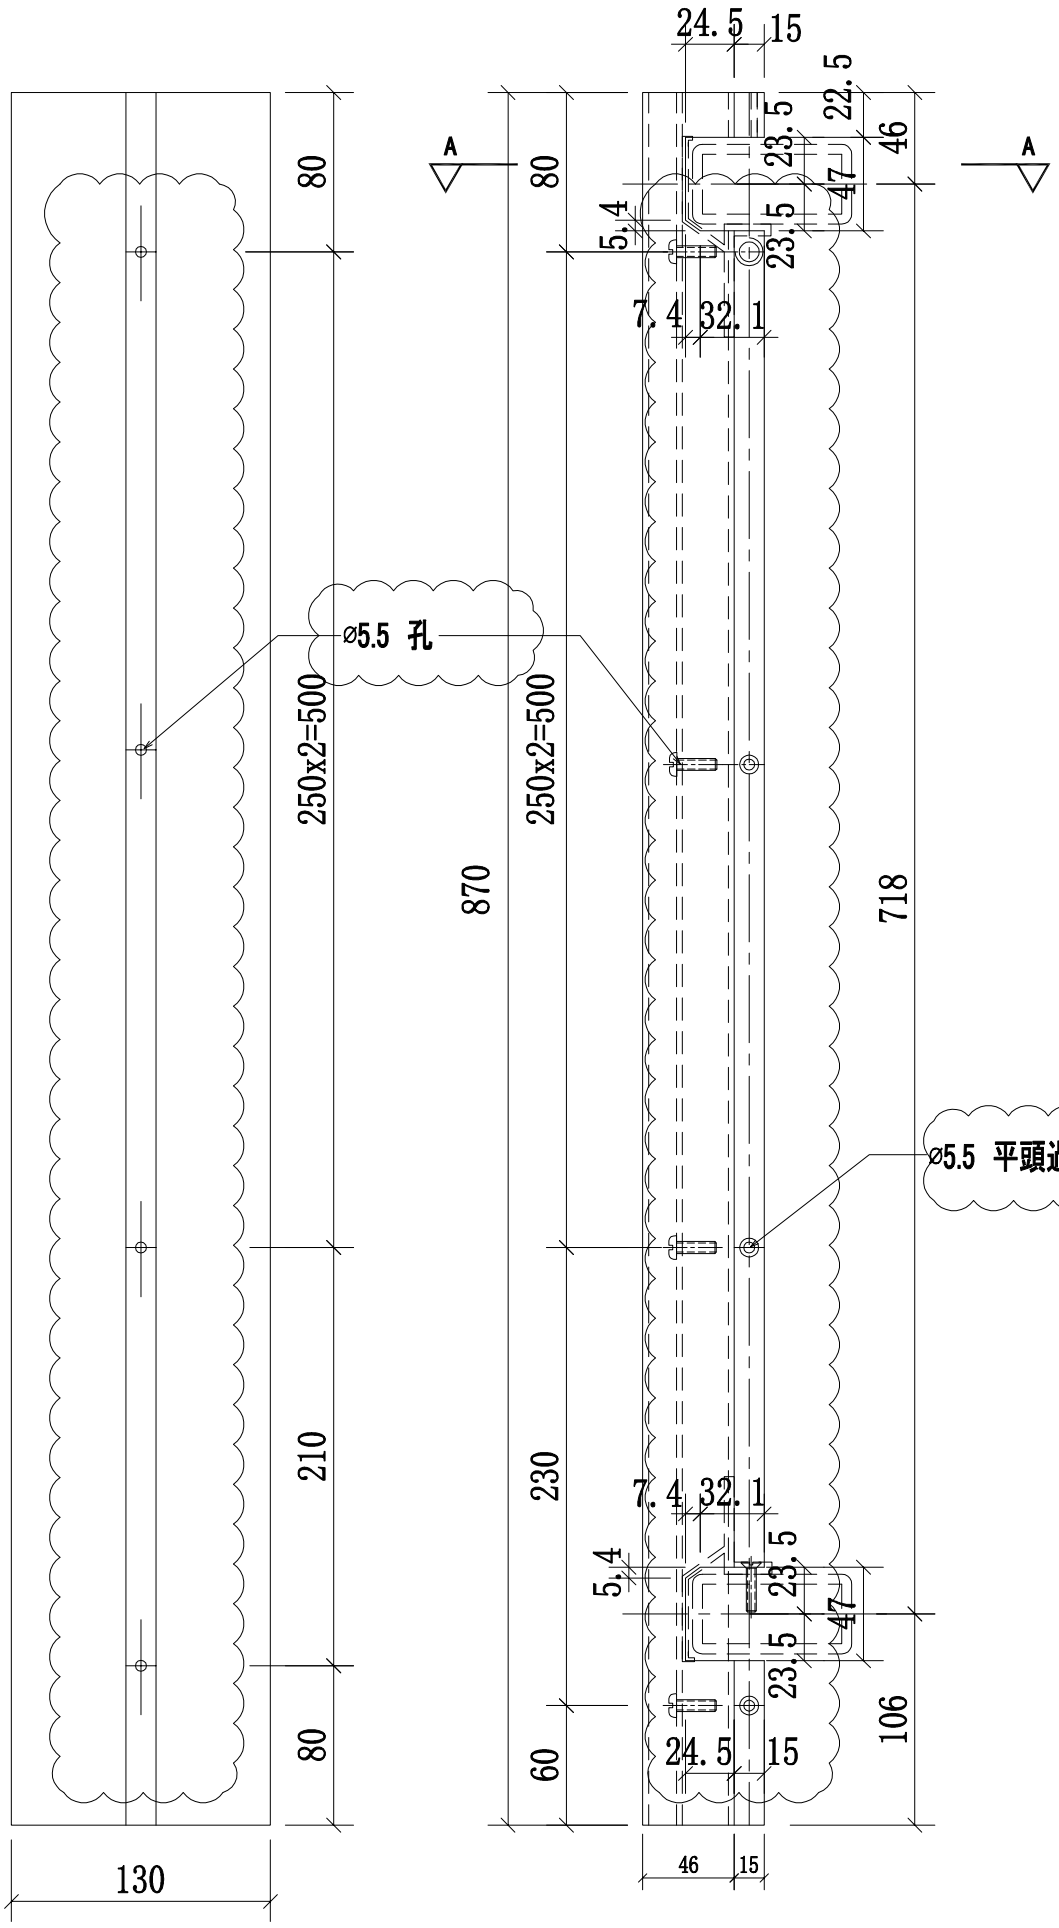

B向

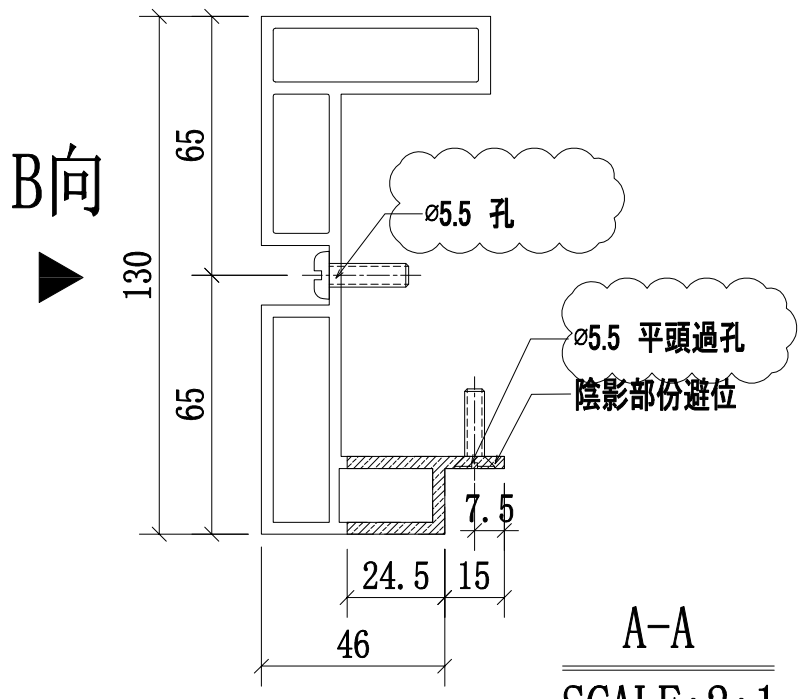

A-A
SCALE:2:1

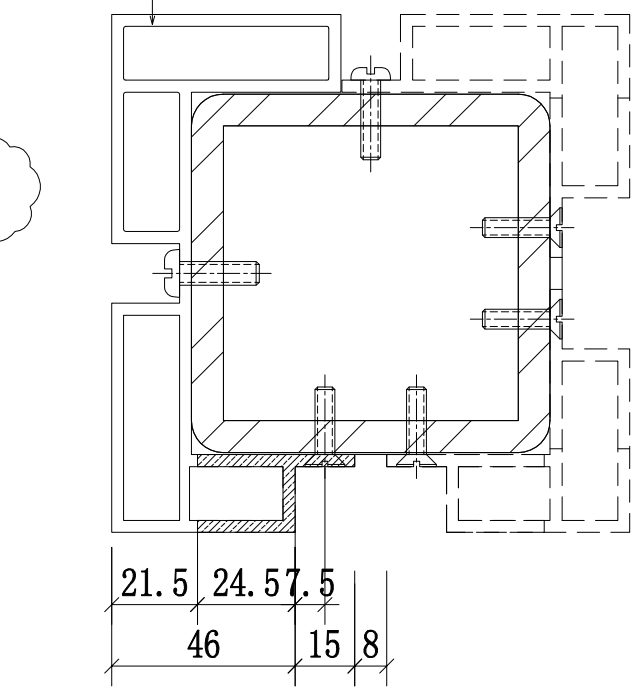


轉角位立柱拼裝圖

名稱	攔河轉角鋁材立柱	制圖	CJM	2021.01.15	修改	A		
材料	X85898(A4)	復核	—	—	日期	2021.03.24		
顏色	UCT806812XL-3	批準			圖號	54A,54,54B-MS08-LMU03		


美特鋁質 有限公司
MIDI Aluminium Fabricator Ltd.

工程號	J-852	地盤	亞皆老街/攔河

序號:	物料編號:	數量:	使用位置:	樓層:
1	54A-MS08-LMU03R	1	SD-GB-5004A	T3/(1F)
2	54-MS08-LMU03R	1	SD-GB-5004	T2/(1F)
3	54B-MS04-LMU03R	1	SD-GB-5004B	T1/(1F)

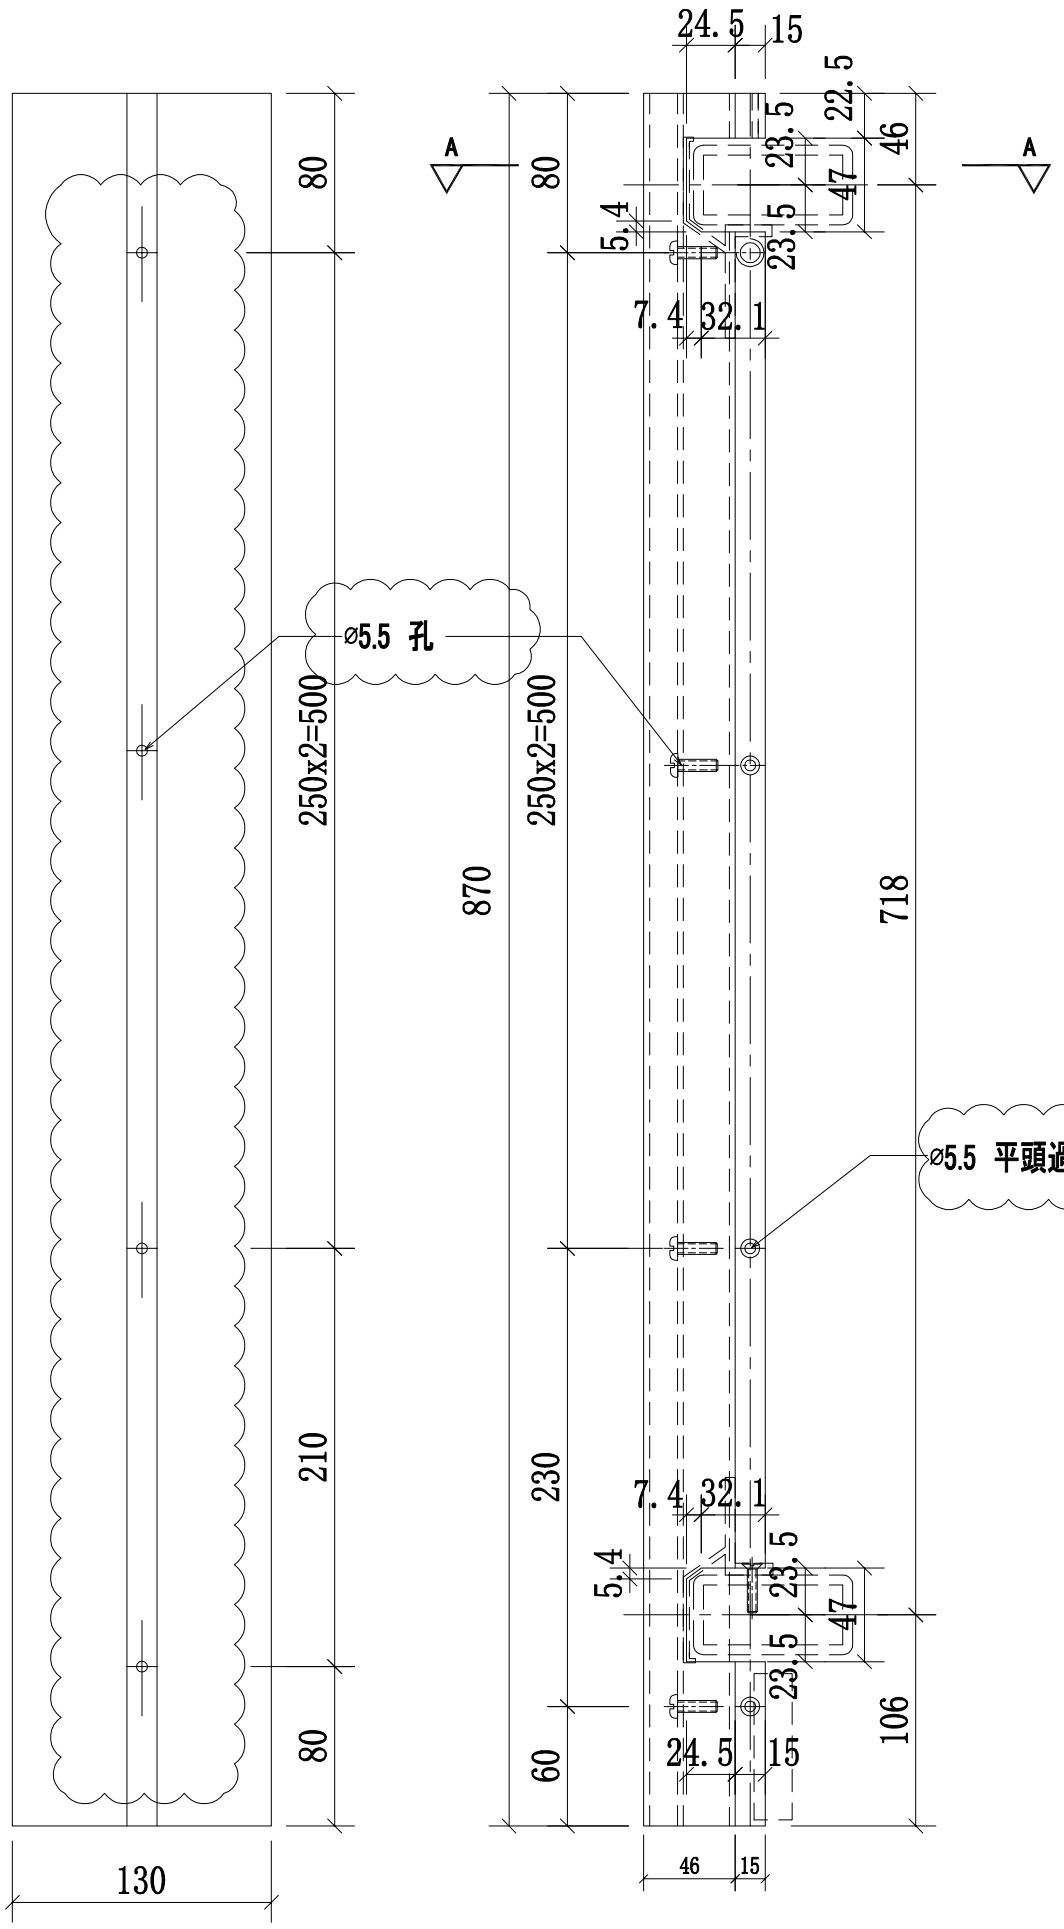


B向

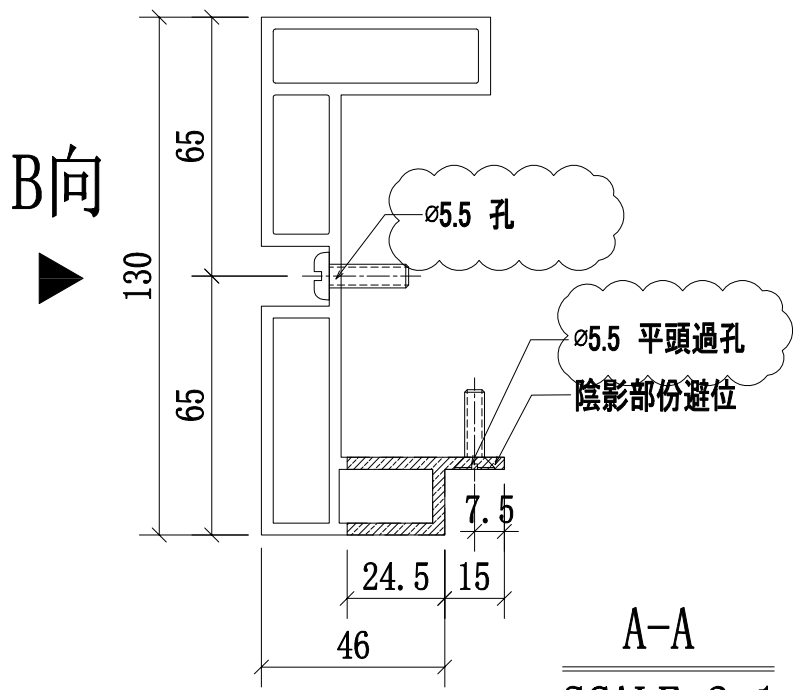

A-A
SCALE:2:1

本品

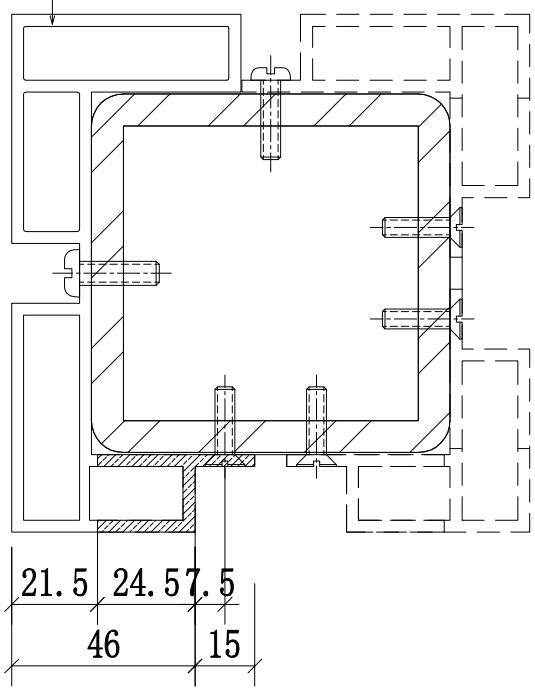


轉角位立柱拼裝圖


名稱	攔河轉角鋁材立柱	制圖	CJM	2021.01.15	修改	A		
材料	X85898(A4)	復核	—	—	日期	2021.03.24		
顏色	UCT806812XL-3	批準			圖號	54A,54,54B-MS08-LMU03R		

美特鋁質 有限公司
MIDI Aluminium Fabricator Ltd.


工程號	J-852	地盤	亞皆老街/攔河

序號:	物料編號:	數量:	使用位置:	樓層:
1	54A-MS08-LMU04	1	SD-GB-5004A	T3/(1F)
2	54-MS08-LMU04	1	SD-GB-5004	T2/(1F)
3	54B-MS04-LMU04	1	SD-GB-5004B	T1/(1F)

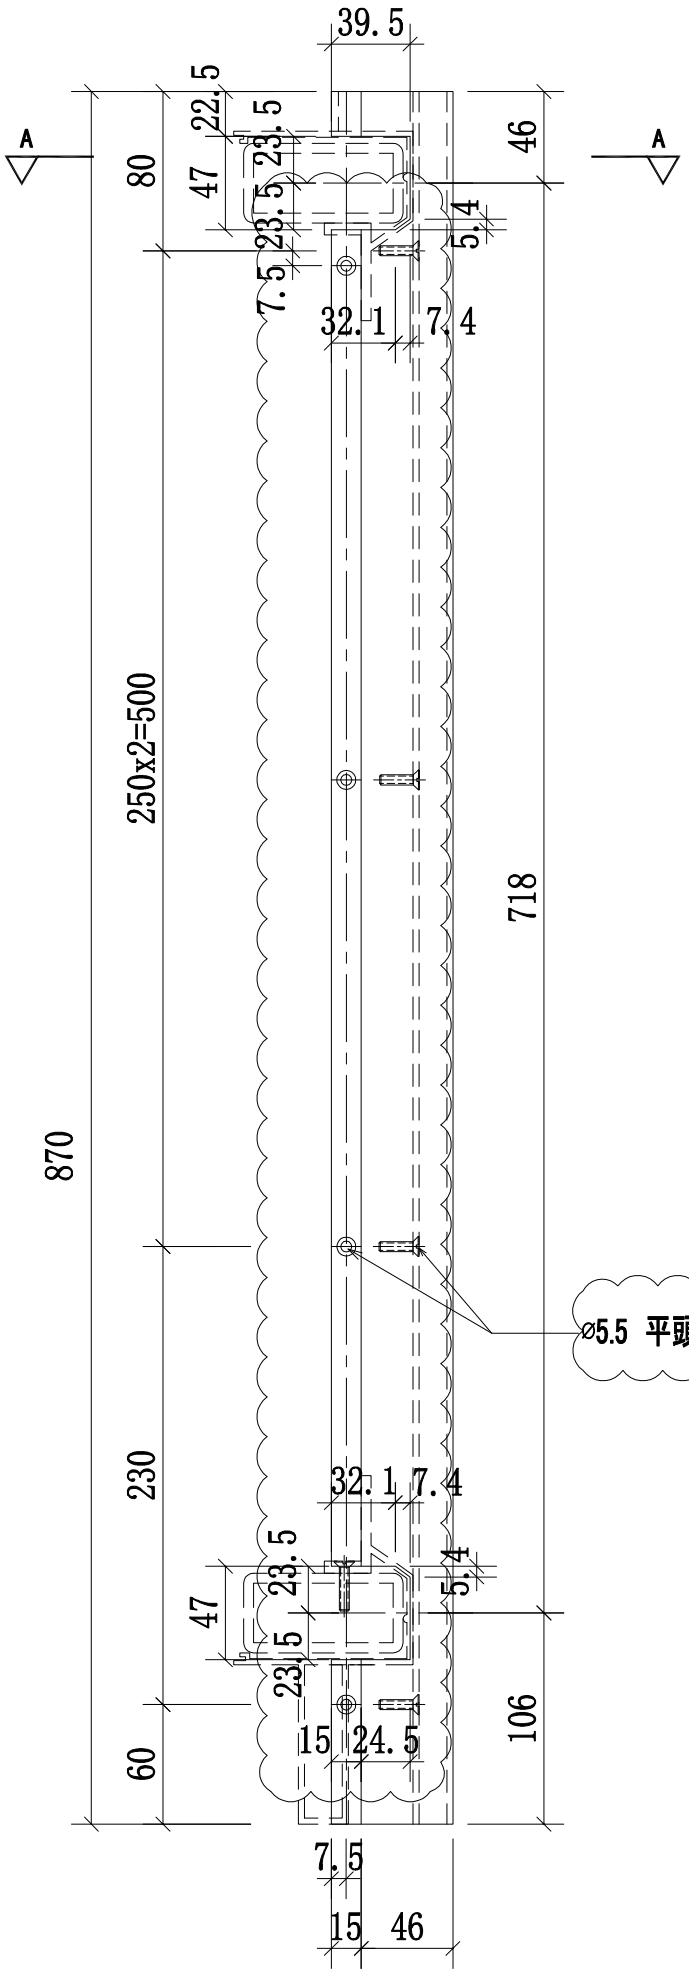

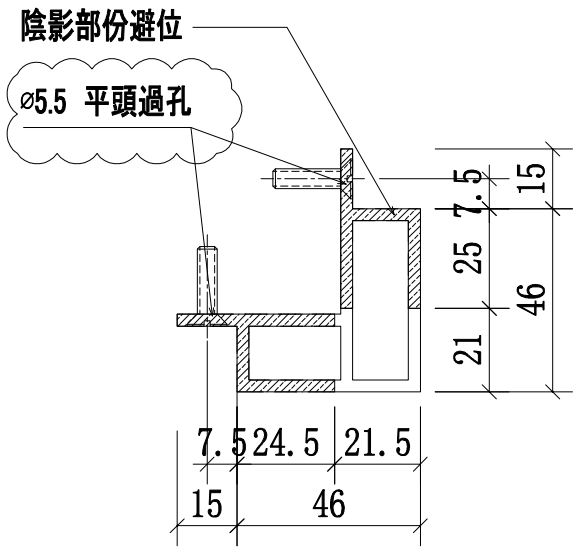

A-A
SCALE:2:1

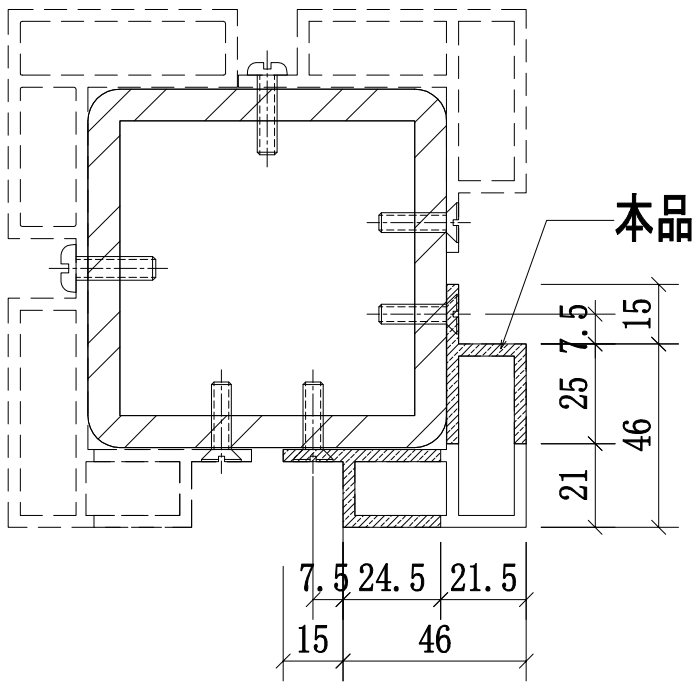


轉角位立柱拼裝圖


名稱	攔河轉角鋁材立柱	制圖	CJM	2021.01.15	修改	A		
材料	X85904(A10)	復核	—	—	日期	2021.03.24		
顏色	UCT806812XL-3	批準			圖號	54A,54,54B-MS08-LMU04		

美特鋁質 有限公司
MIDI Aluminium Fabricator Ltd.


工程號	J-852	地盤	亞皆老街/攔河

序號:	物料編號:	數量:	使用位置:	樓層:
1	54A-MS08-LMU04R	1	SD-GB-5004A	T3/(1F)
2	54-MS08-LMU04R	1	SD-GB-5004	T2/(1F)
3	54B-MS04-LMU04R	1	SD-GB-5004B	T1/(1F)

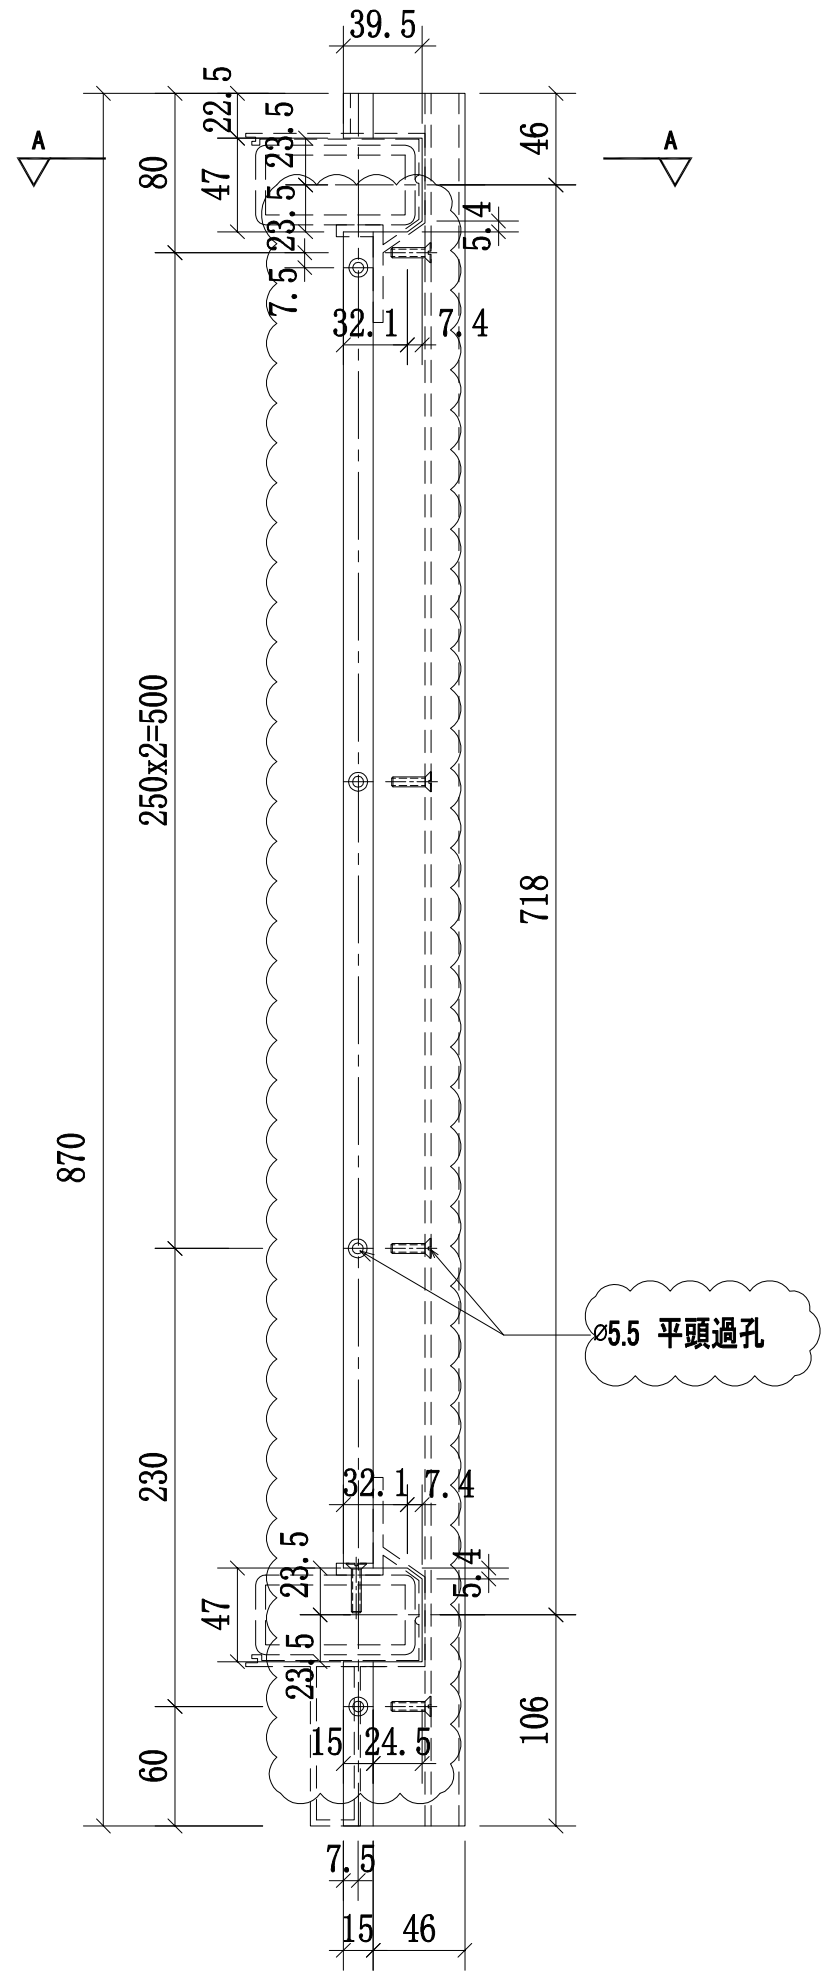

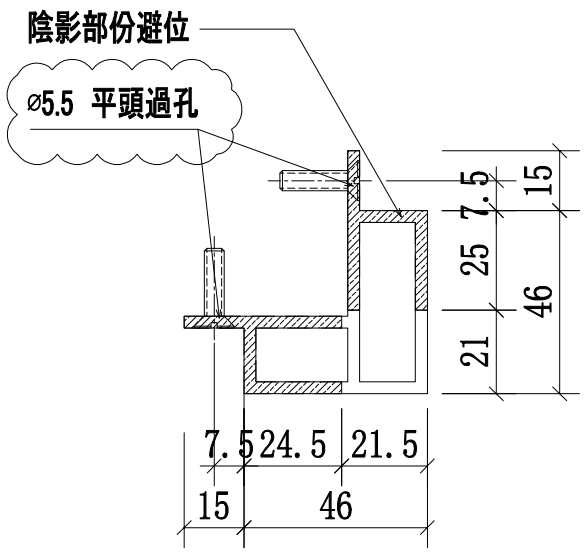

A-A
SCALE:2:1

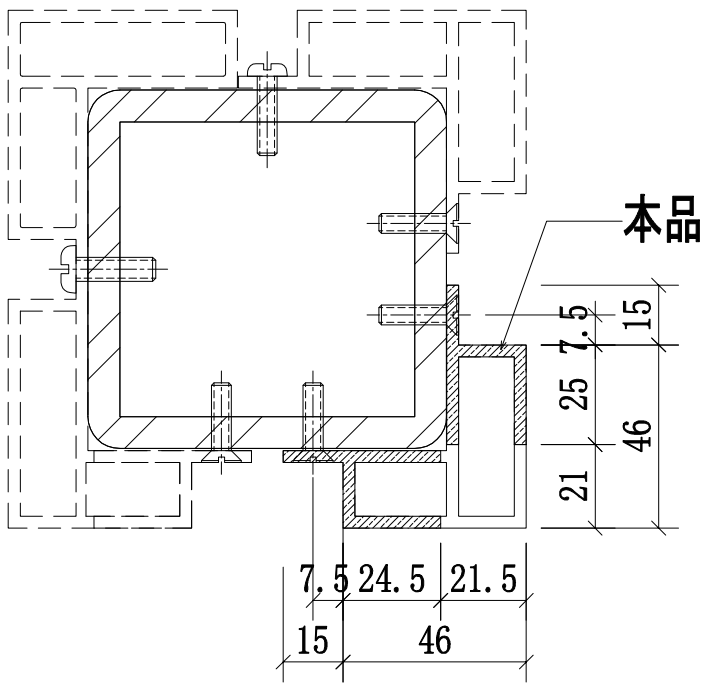


轉角位立柱拼裝圖


名稱	攔河轉角鋁材立柱	制圖	CJM	2021.01.15	修改	A		
材料	X85904(A10)	復核	—	—	日期	2021.03.24		
顏色	UCT806812XL-3	批準			圖號	54A,54,54B-MS08-LMU04R		

美特鋁質 有限公司
MIDI Aluminium Fabricator Ltd.


工程號	J-852	地盤	亞皆老街/攔河

序號:	物料編號:	數量:	使用位置:	樓層:
1	54A-MS08-LMU05	1	SD-GB-5004A	T3/(1F)
2	54-MS08-LMU05	1	SD-GB-5004	T2/(1F)
3	54B-MS04-LMU05	1	SD-GB-5004B	T1/(1F)

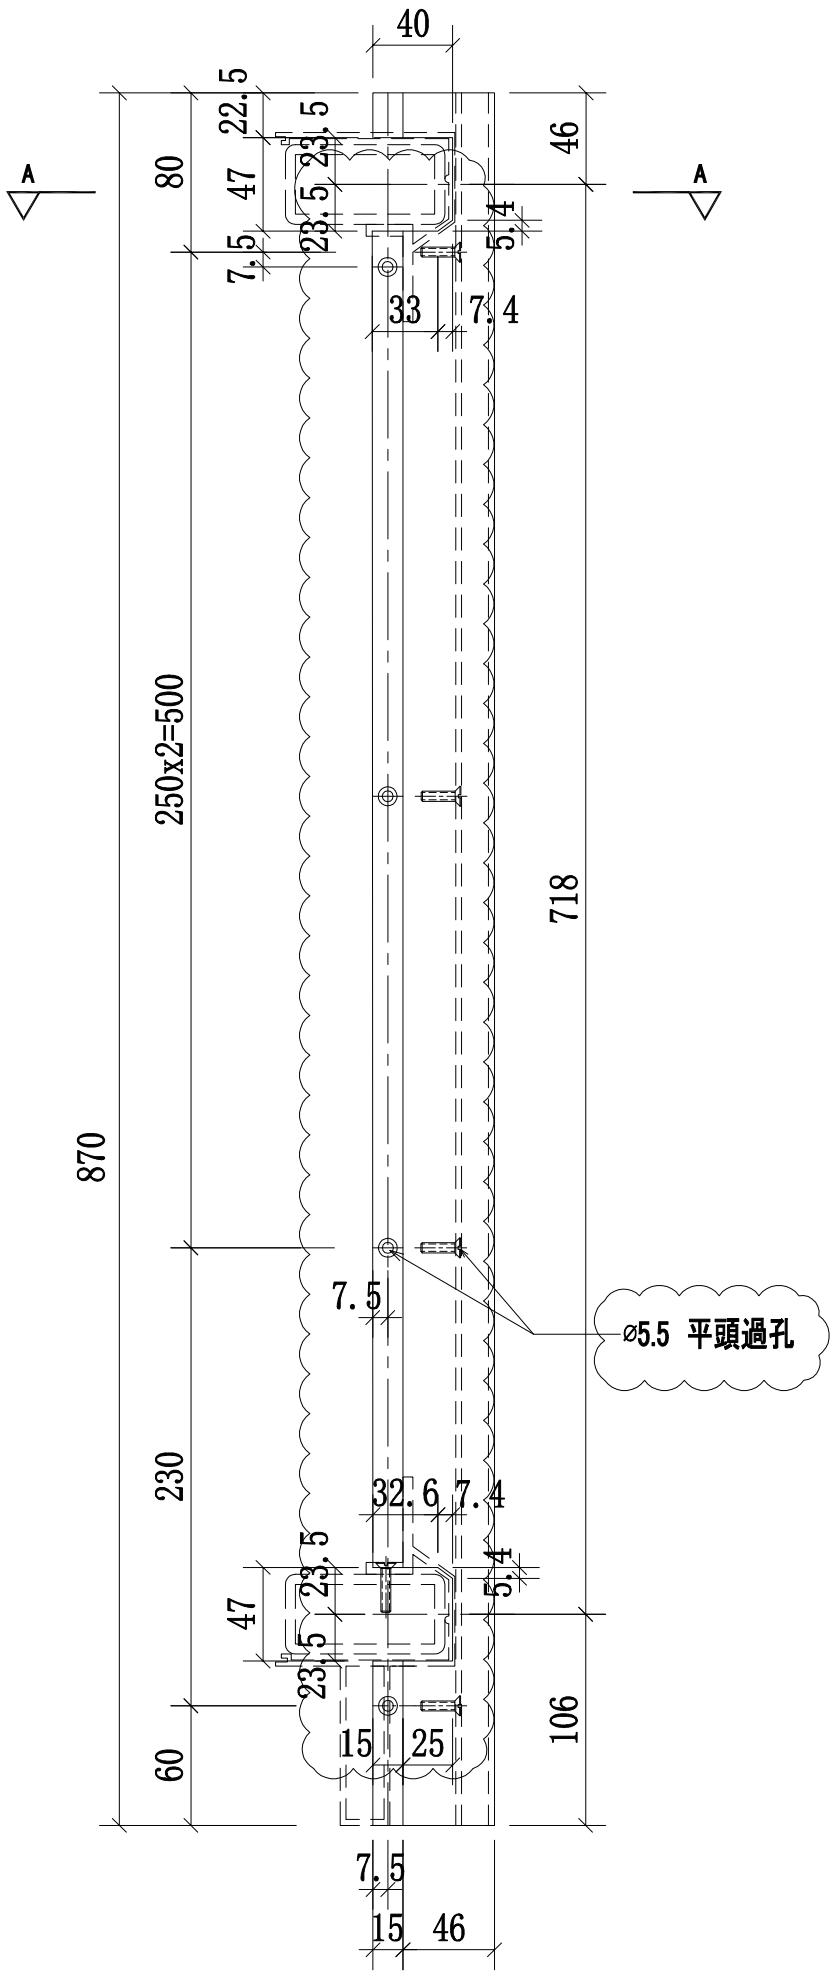

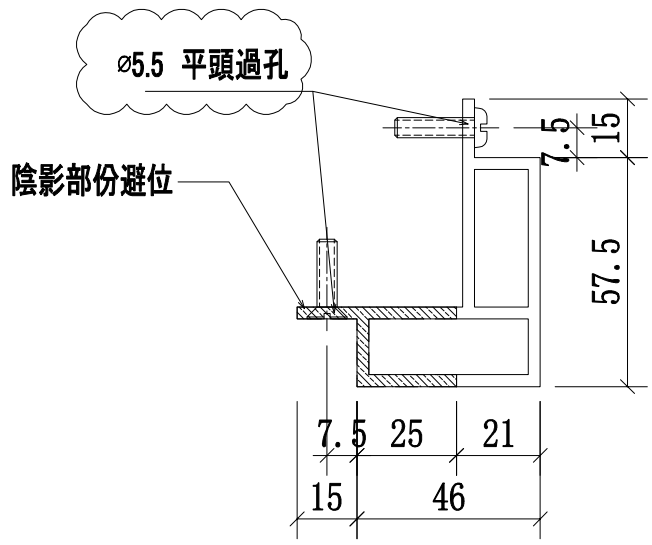

A-A
SCALE:2:1

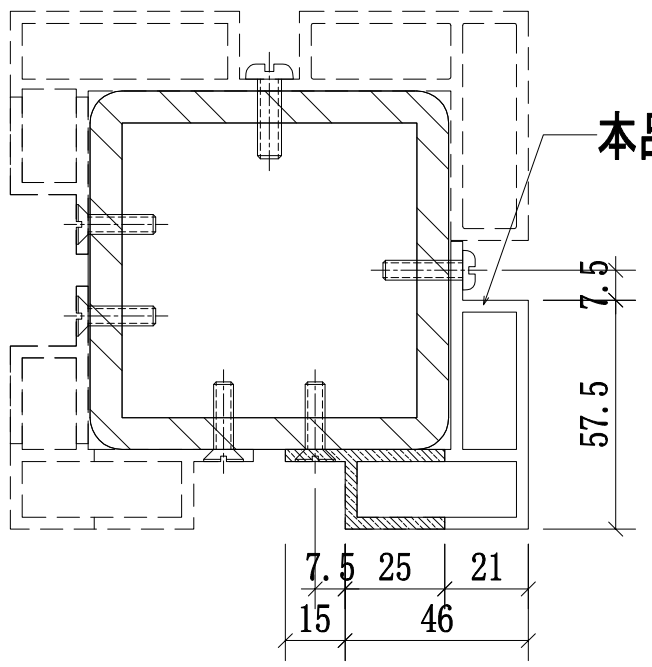


轉角位立柱拼裝圖


名稱	攔河轉角鋁材立柱	制圖	CJM	2021.01.15	修改	A		
材料	X85905(A11)	復核	—	—	日期	2021.03.24		
顏色	UCT806812XL-3	批準			圖號	54A,54,54B-MS08-LMU05		

美特鋁質 有限公司
MIDI Aluminium Fabricator Ltd.


工程號	J-852	地盤	亞皆老街／攔河

序號:	物料編號:	數量:	使用位置:	樓層:
1	54A-MS08-LMU05R	1	SD-GB-5004A	T3/(1F)
2	54-MS08-LMU05R	1	SD-GB-5004	T2/(1F)
3	54B-MS04-LMU05R	1	SD-GB-5004B	T1/(1F)

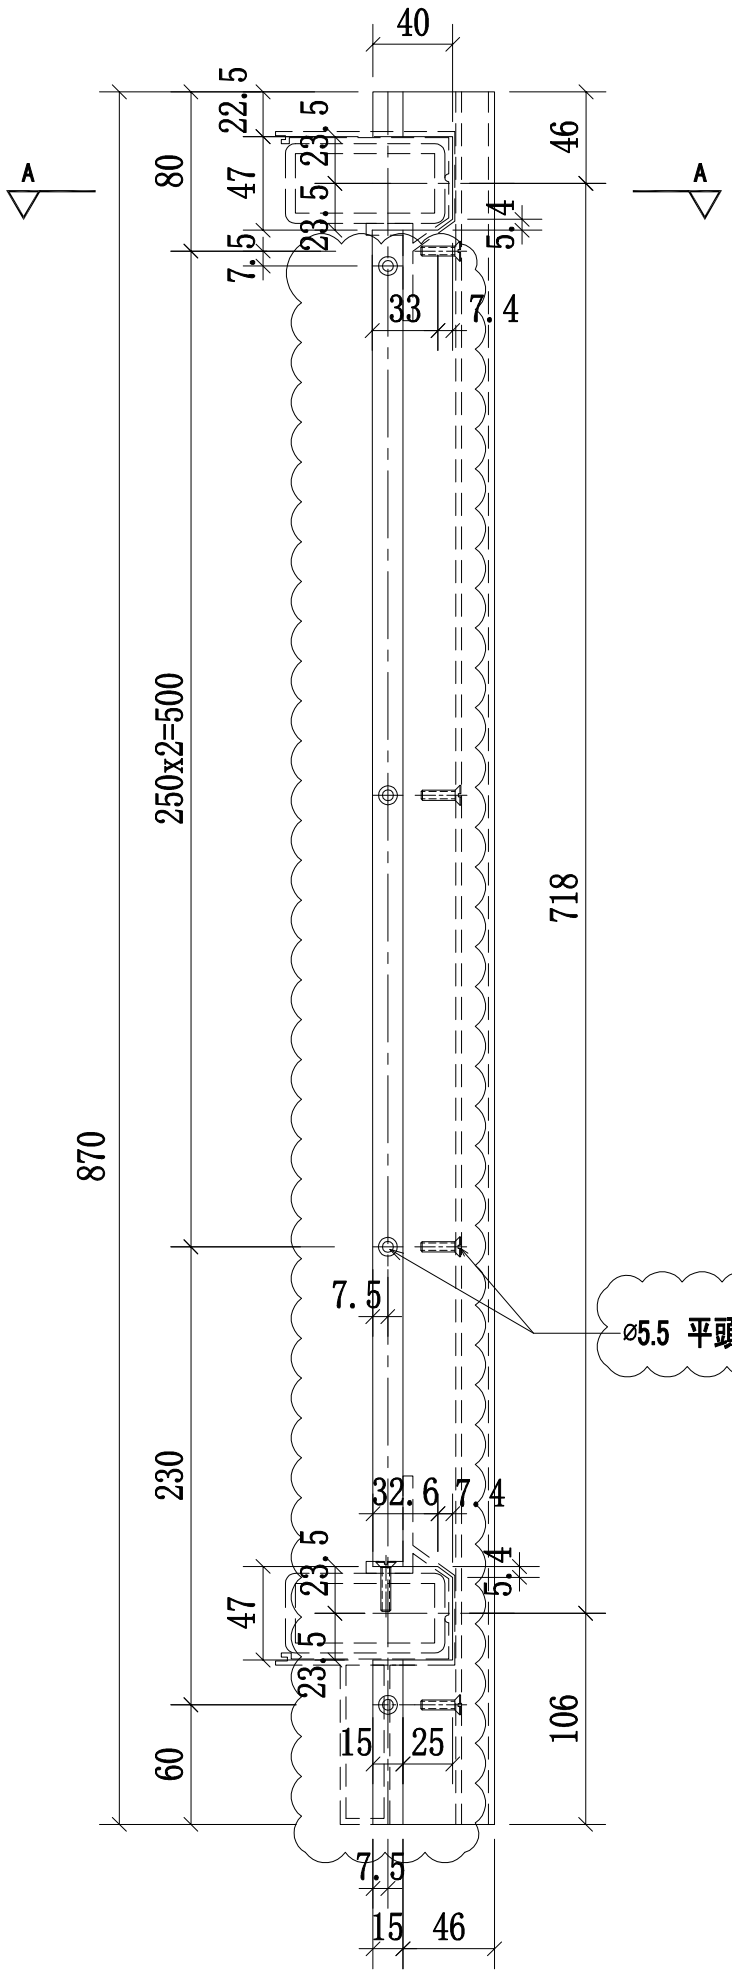

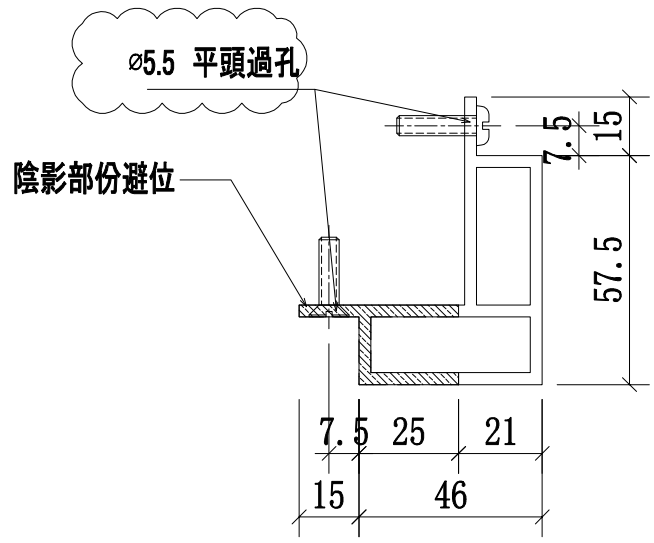

A-A
SCALE:2:1

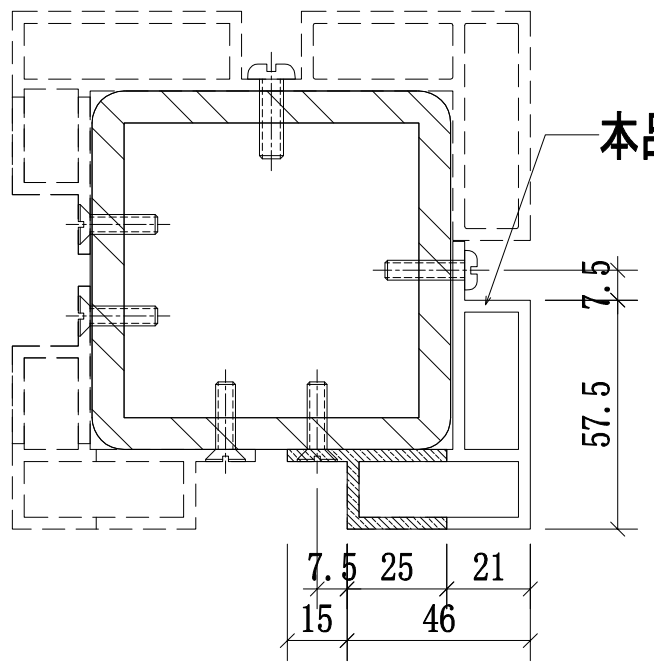


轉角位立柱拼裝圖

名稱	攔河轉角鋁材立柱	制圖	CJM	2021.01.15	修改	A		
材料	X85905(A11)	復核	—	—	日期	2021.03.24		
顏色	UCT806812XL-3	批準			圖號	54A,54,54B-MS08-LMU05R		


美特鋁質 有限公司
MIDI Aluminium Fabricator Ltd.

工程號	J-852	地盤	亞皆老街／攔河


序號:	物料編號:	數量:	使用位置:	樓層:
1	54A-MS08-LMU06	4	SD-GB-5004A	T3/(1F)
2	54-MS08-LMU06	4	SD-GB-5004	T2/(1F)
3	54B-MS04-LMU06	4	SD-GB-5004B	T1/(1F)

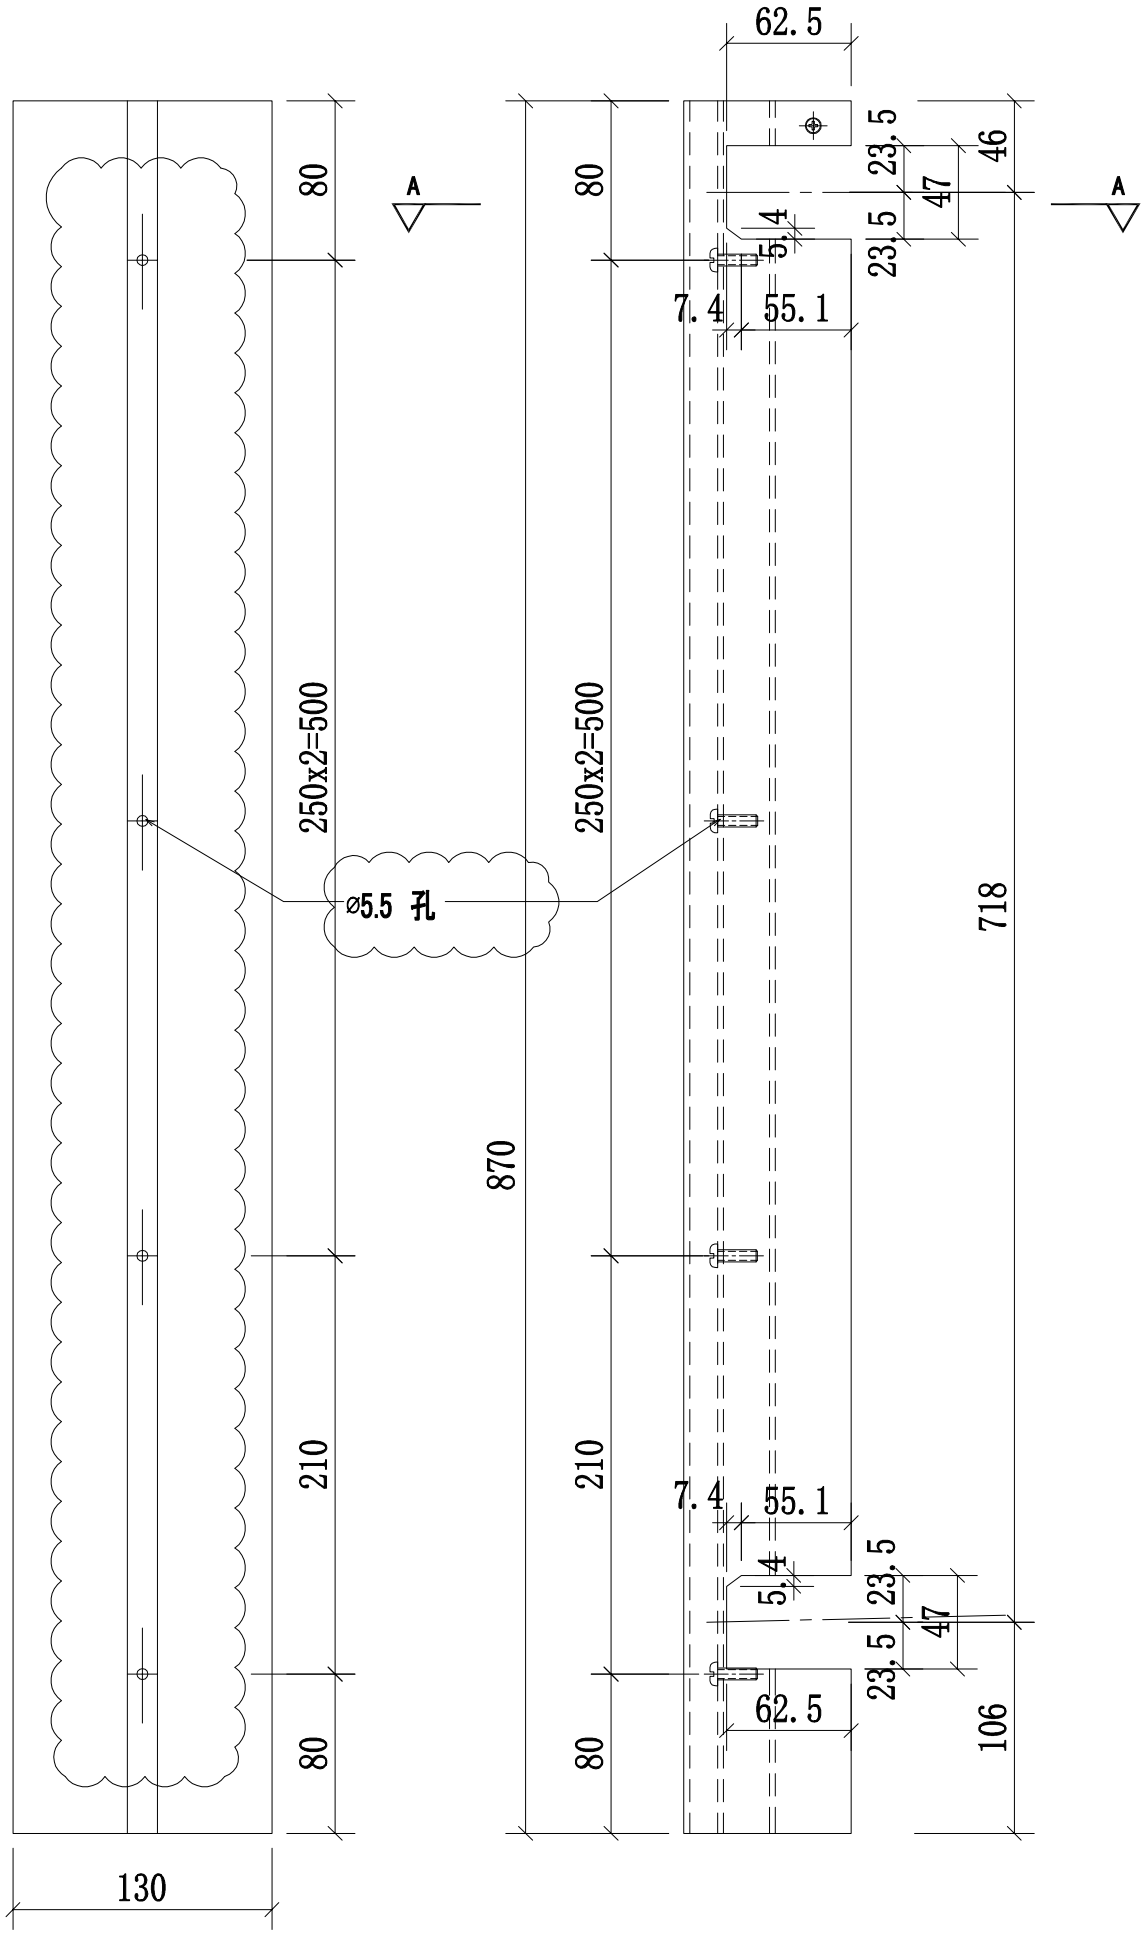

B向

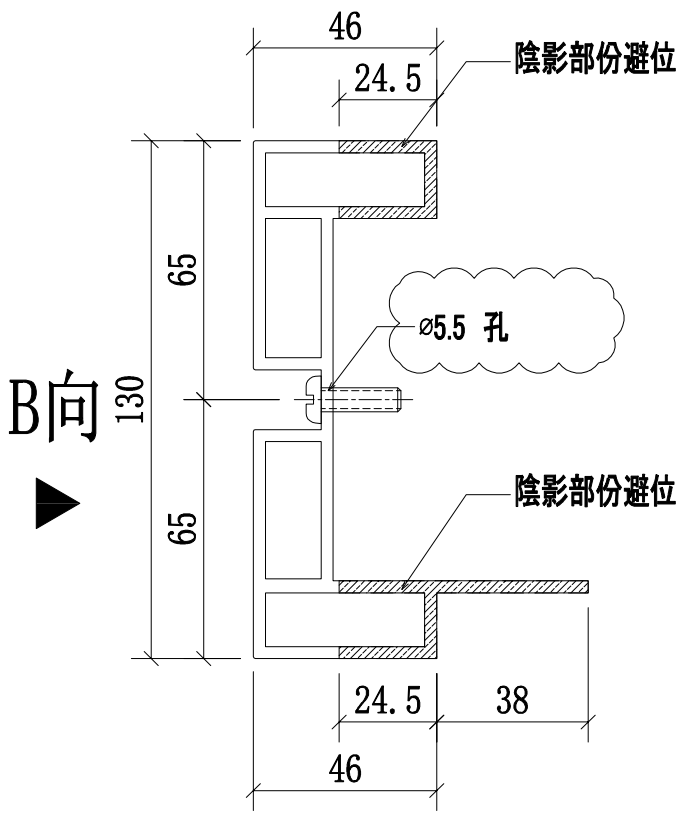

A-A
SCALE:2:1

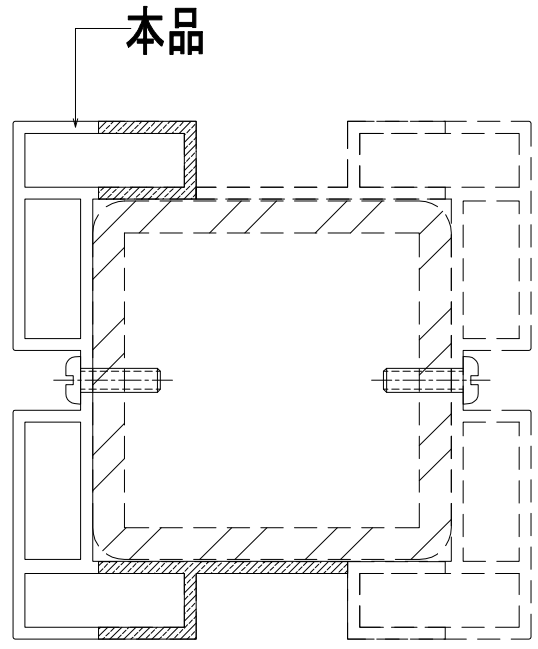


中間位置立柱拼裝圖

名稱	攔河中間鋁材立柱	制圖	CJM	2021.01.15	修改	A		
材料	X85899(A5)	復核	—	—	日期	2021.03.24		
顏色	UCT806812XL-3	批準			圖號	54A,54,54B-MS08-LMU06		


美特鋁質 有限公司
MIDI Aluminium Fabricator Ltd.

工程號	J-852	地盤	亞皆老街／攔河


序號:	物料編號:	數量:	使用位置:	樓層:
1	54A-MS08-LMU07	4	SD-GB-5004A	T3/(1F)
2	54-MS08-LMU07	4	SD-GB-5004	T2/(1F)
3	54B-MS04-LMU07	4	SD-GB-5004B	T1/(1F)

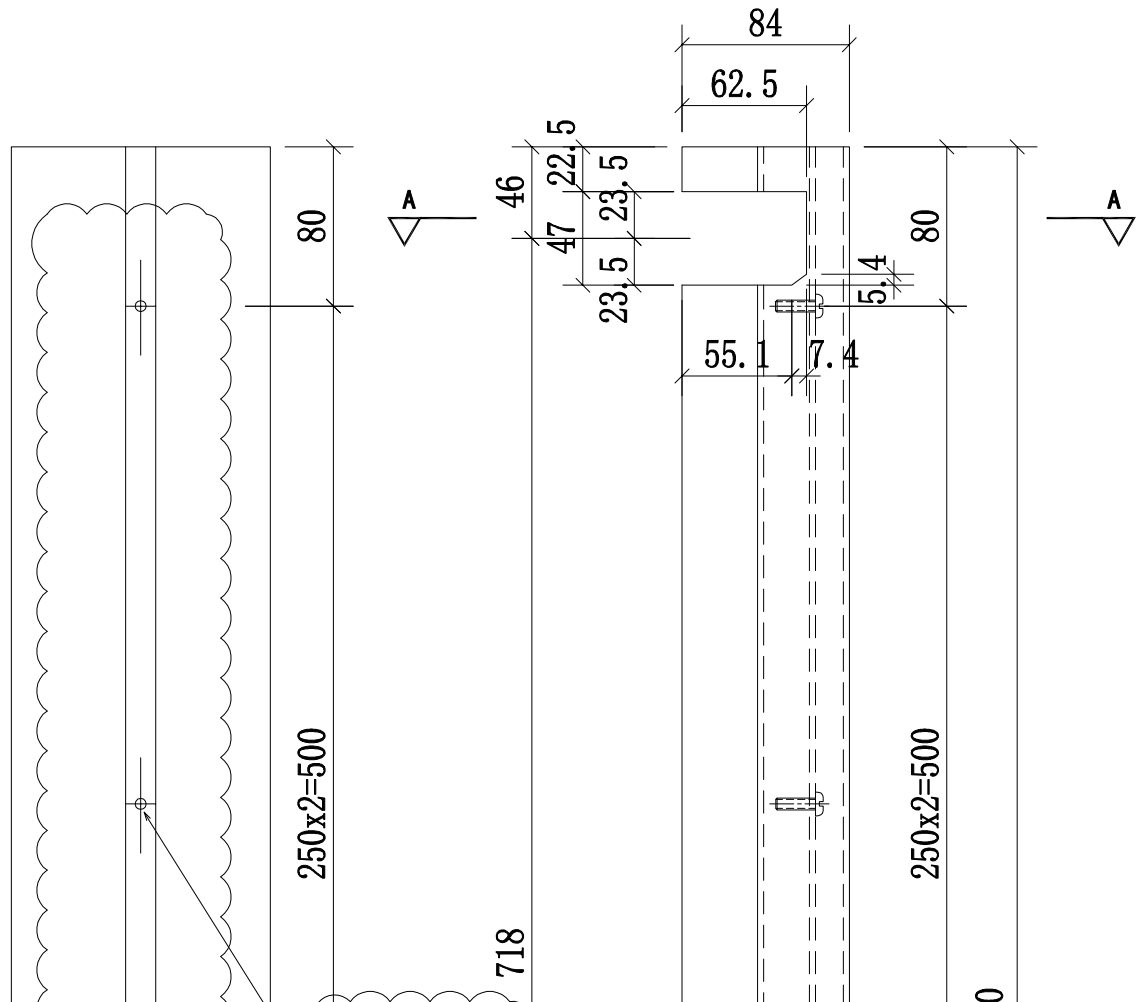

B向

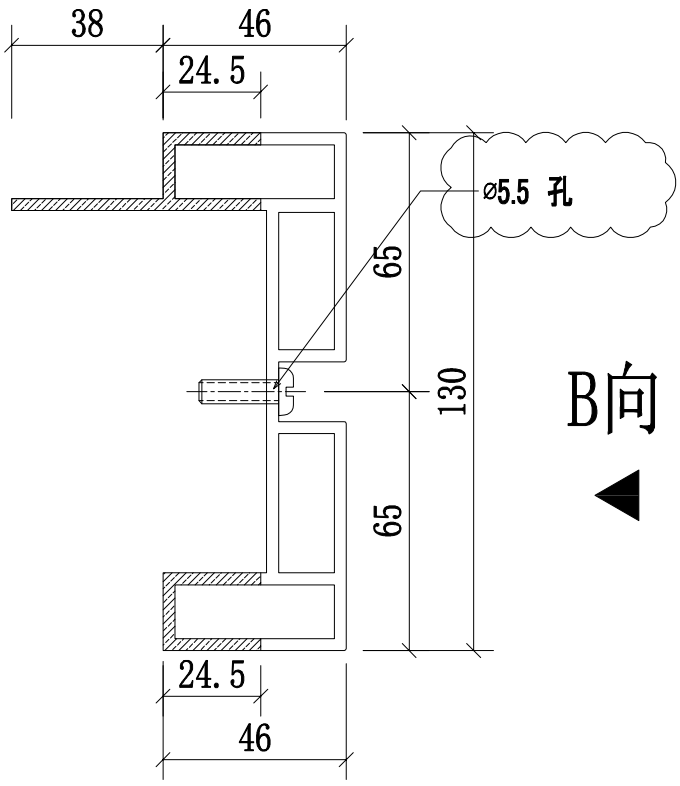



A-A
SCALE:2:1

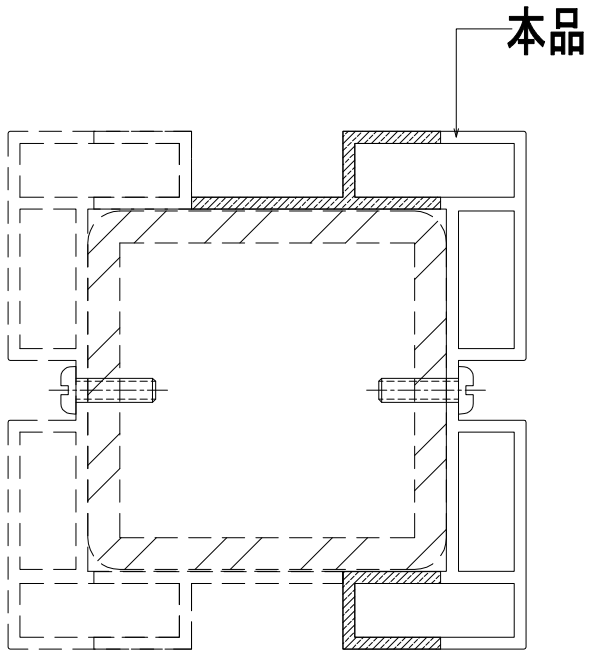

中間位置立柱拼裝圖

名稱	攔河中間鋁材立柱	制圖	CJM	2021.01.15	修改	A		
材料	X85899(A5)	復核	—	—	日期	2021.03.24		
顏色	UCT806812XL-3	批準			圖號	54A,54,54B-MS08-LMU07		

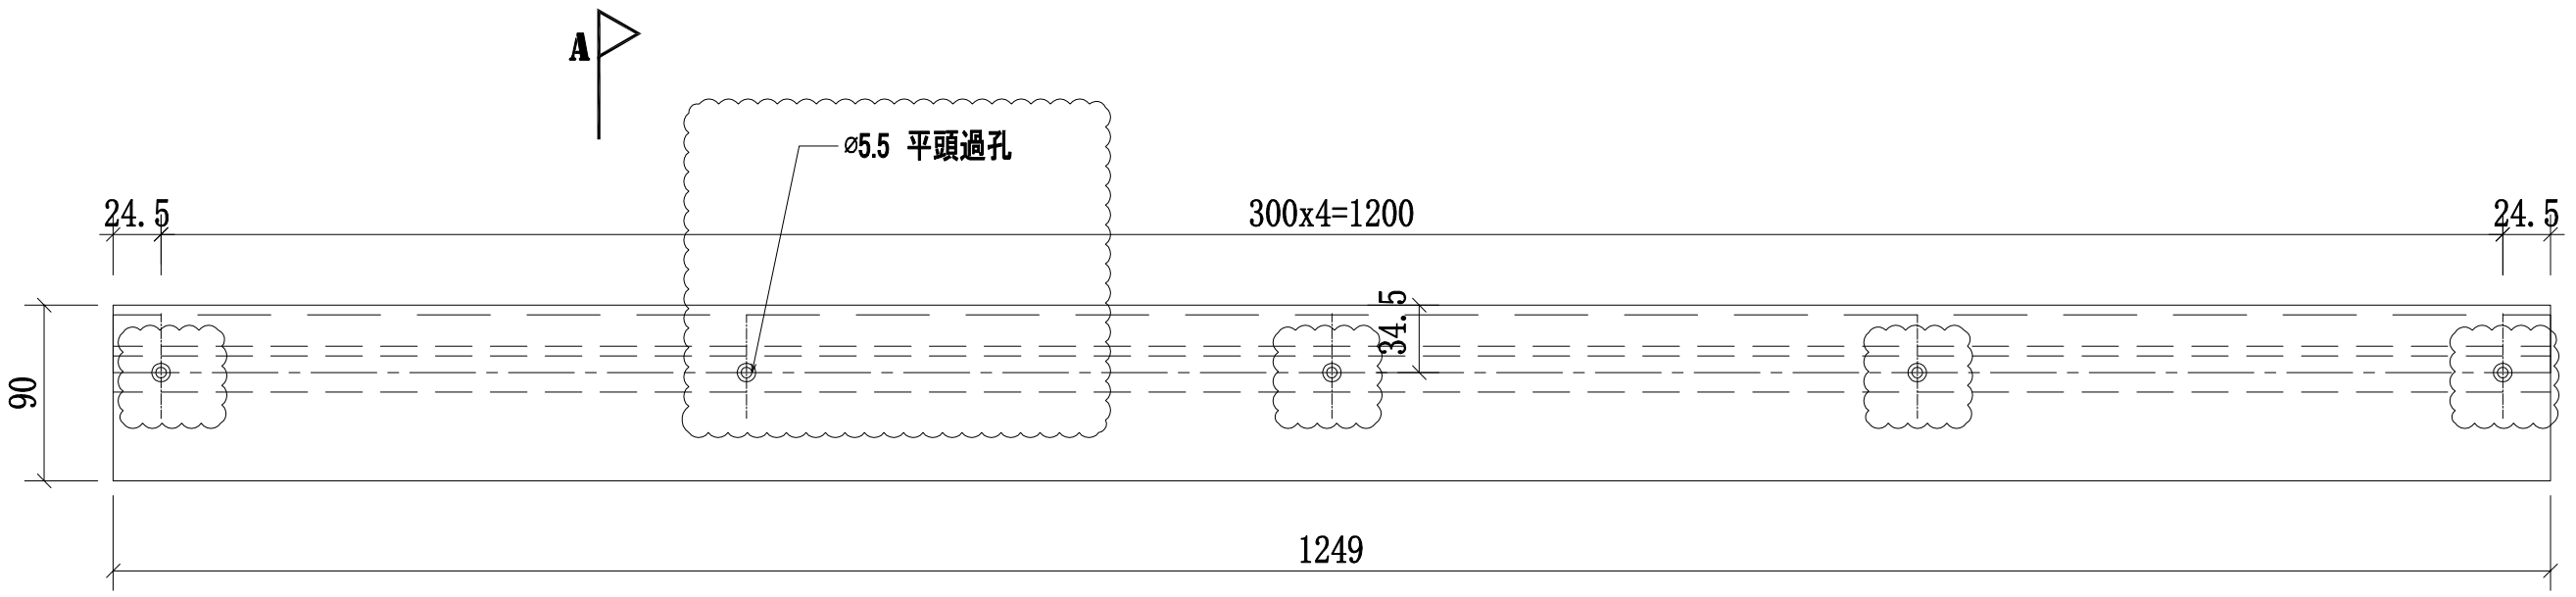

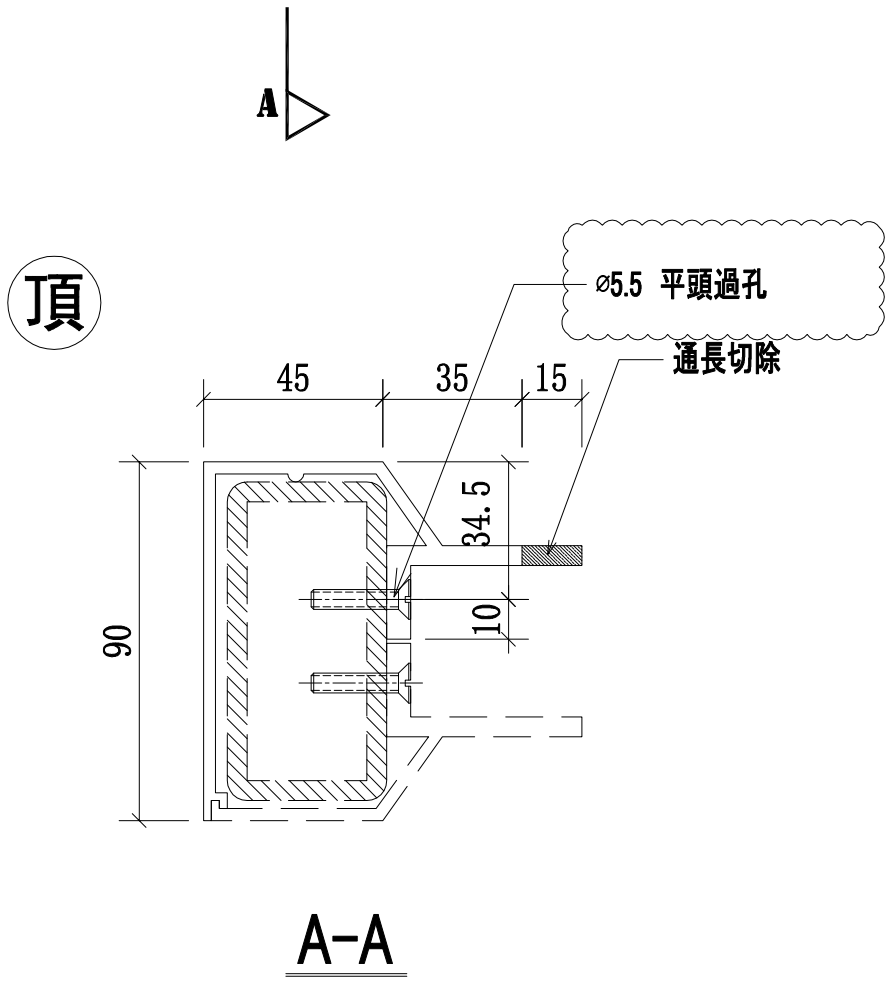

A-A

序號	物料編號	數量	L:	使用位置	樓層
01	54A-MS08-LTR01-A6(頂)	2	1249	SD-GB-5004A	T3/(1F)
02	54-MS08-LTR01-A6(頂)	2	1249	SD-GB-5004	T2/(1F)
03	54B-MS04-LTR01-A6(頂)	2	1249	SD-GB-5004B	T1/(1F)


美特鋁質 有限公司
MIDI Aluminium Fabricator Ltd.

工程號	J-852
	地盤
	亞皆老街/欄河


修改	日期	圖號
A	2021.03.23	54-MS08-LTR01-A6(頂)
2021.01.15	—	

制圖	復核	批準
CJM	—	

名稱	材料	顏色
欄河鋁橫梁	X85900(A6)	UCT806812XL-3

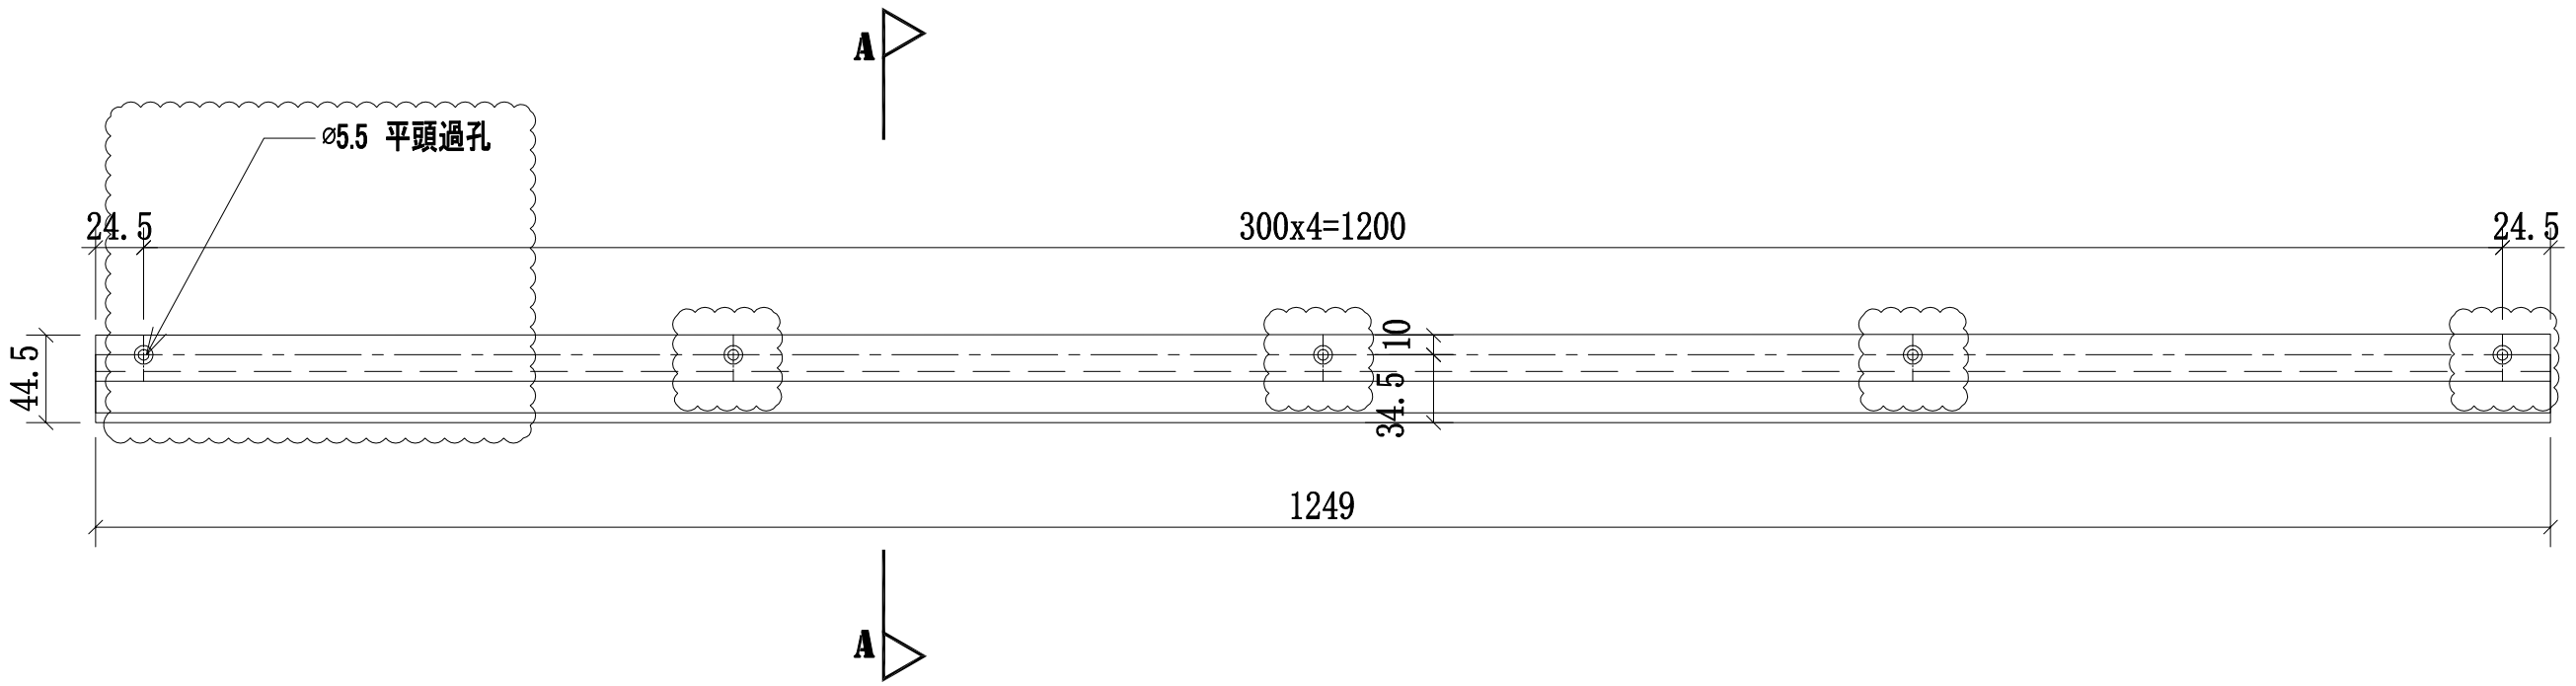

頂

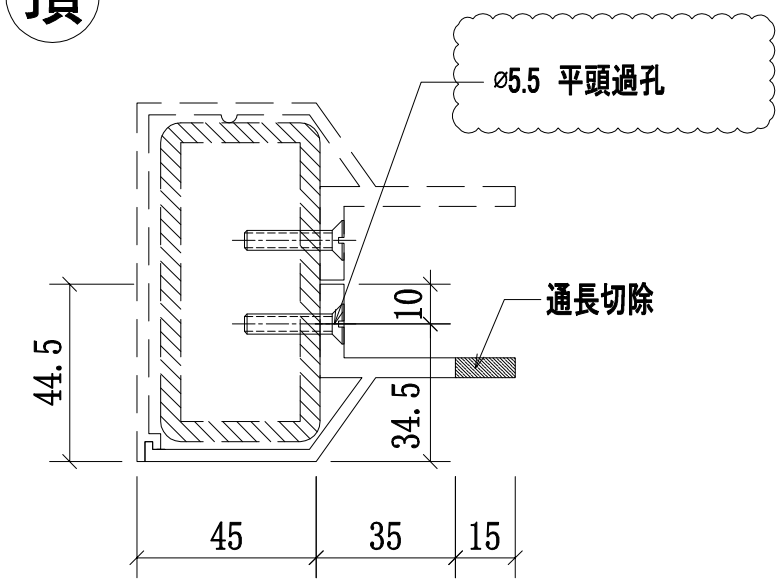

A-A

序號	物料編號	數量	L:	使用位置	樓層
01	54A-MS08-LTR01-A7(頂)	2	1249	SD-GB-5004A	T3/(1F)
02	54-MS08-LTR01-A7(頂)	2	1249	SD-GB-5004	T2/(1F)
03	54B-MS04-LTR01-A7(頂)	2	1249	SD-GB-5004B	T1/(1F)


美特鋁質 有限公司
MIDI Aluminium Fabricator Ltd.


工程號	J-852
地盤	亞皆老街/欄河

修改	日期	圖號
A	2021.03.23	54-MS08-LTR01-A7(頂)
2021.01.15	—	

制圖	復核	批準
CJM	—	

名稱	欄河鋁橫梁
材料	X85901(A7)
顏色	UCT806812XL-3

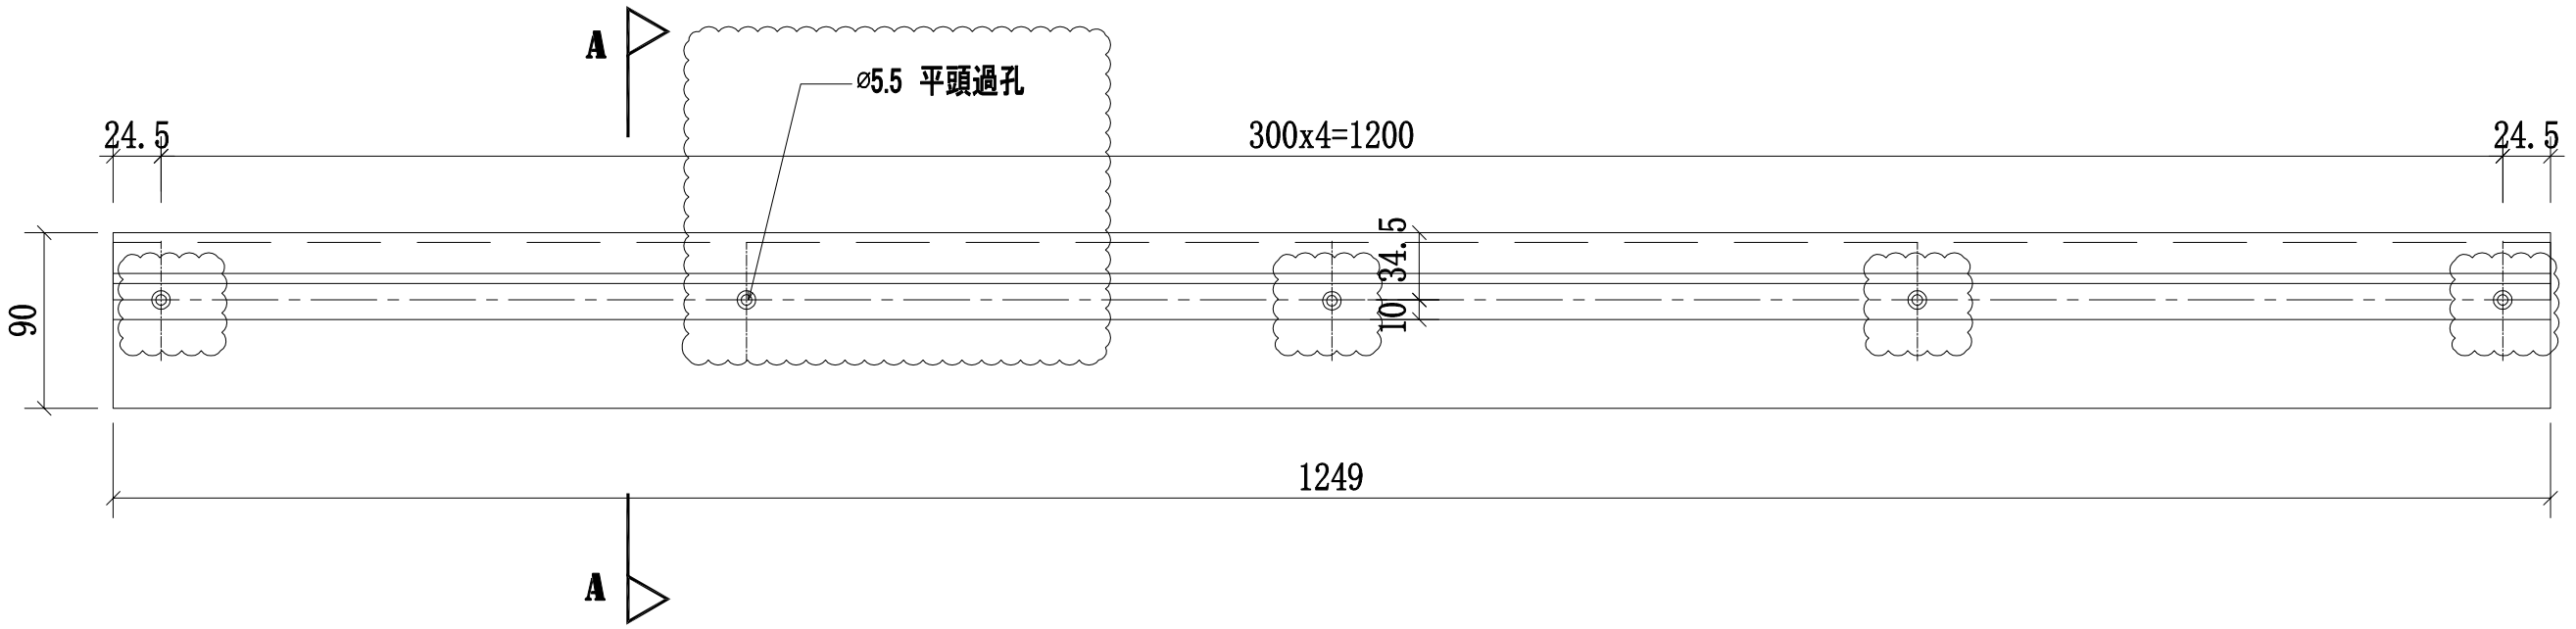

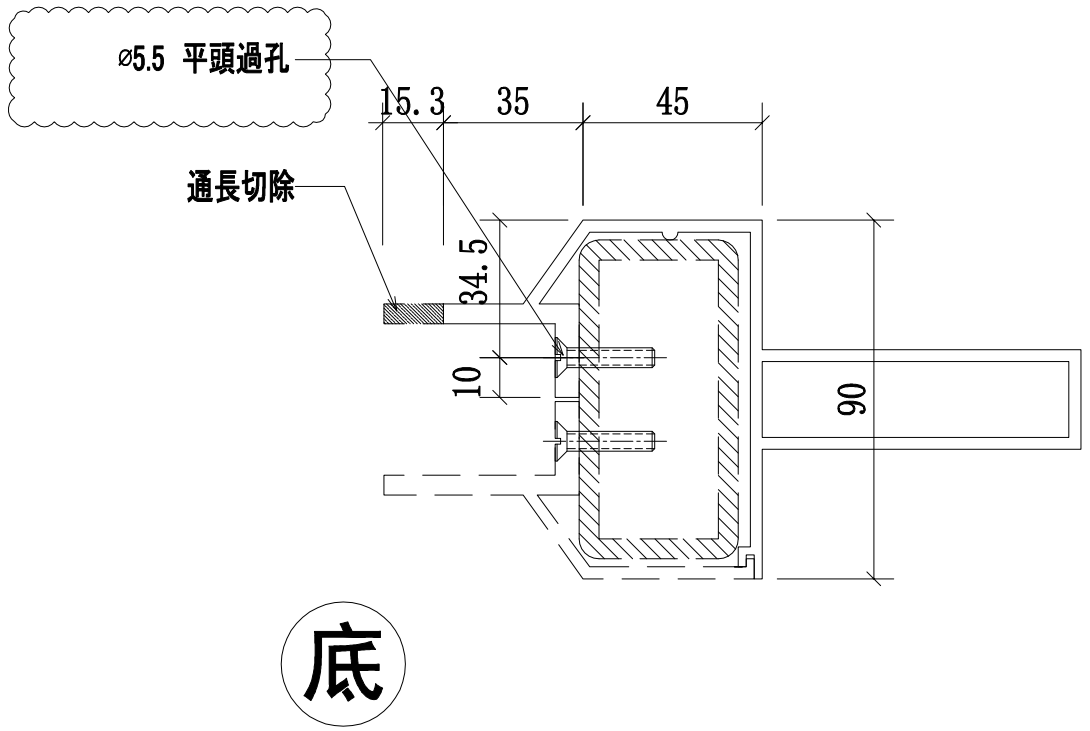

底

A-A

序號	物料編號	數量	L:	使用位置	樓層
01	54A-MS08-LTR02-A8(底)	2	1249	SD-GB-5005A	T3/(1F)
02	54-MS08-LTR02-A8(底)	2	1249	SD-GB-5005	T2/(1F)
03	54B-MS04-LTR02-A8(底)	2	1249	SD-GB-5005B	T1/(1F)


美特鋁質 有限公司
MIDI Aluminium Fabricator Ltd.

工程號	J-852
地盤	亞皆老街/欖河


修改	日期	圖號
A	2021.03.23	54-MS08-TR02-A8(底)
2021.01.15	—	

制圖	復核	批準
CJM	—	

名稱	欖河鋁橫梁
材料	X85902(A8)
顏色	UCT806812XL-3

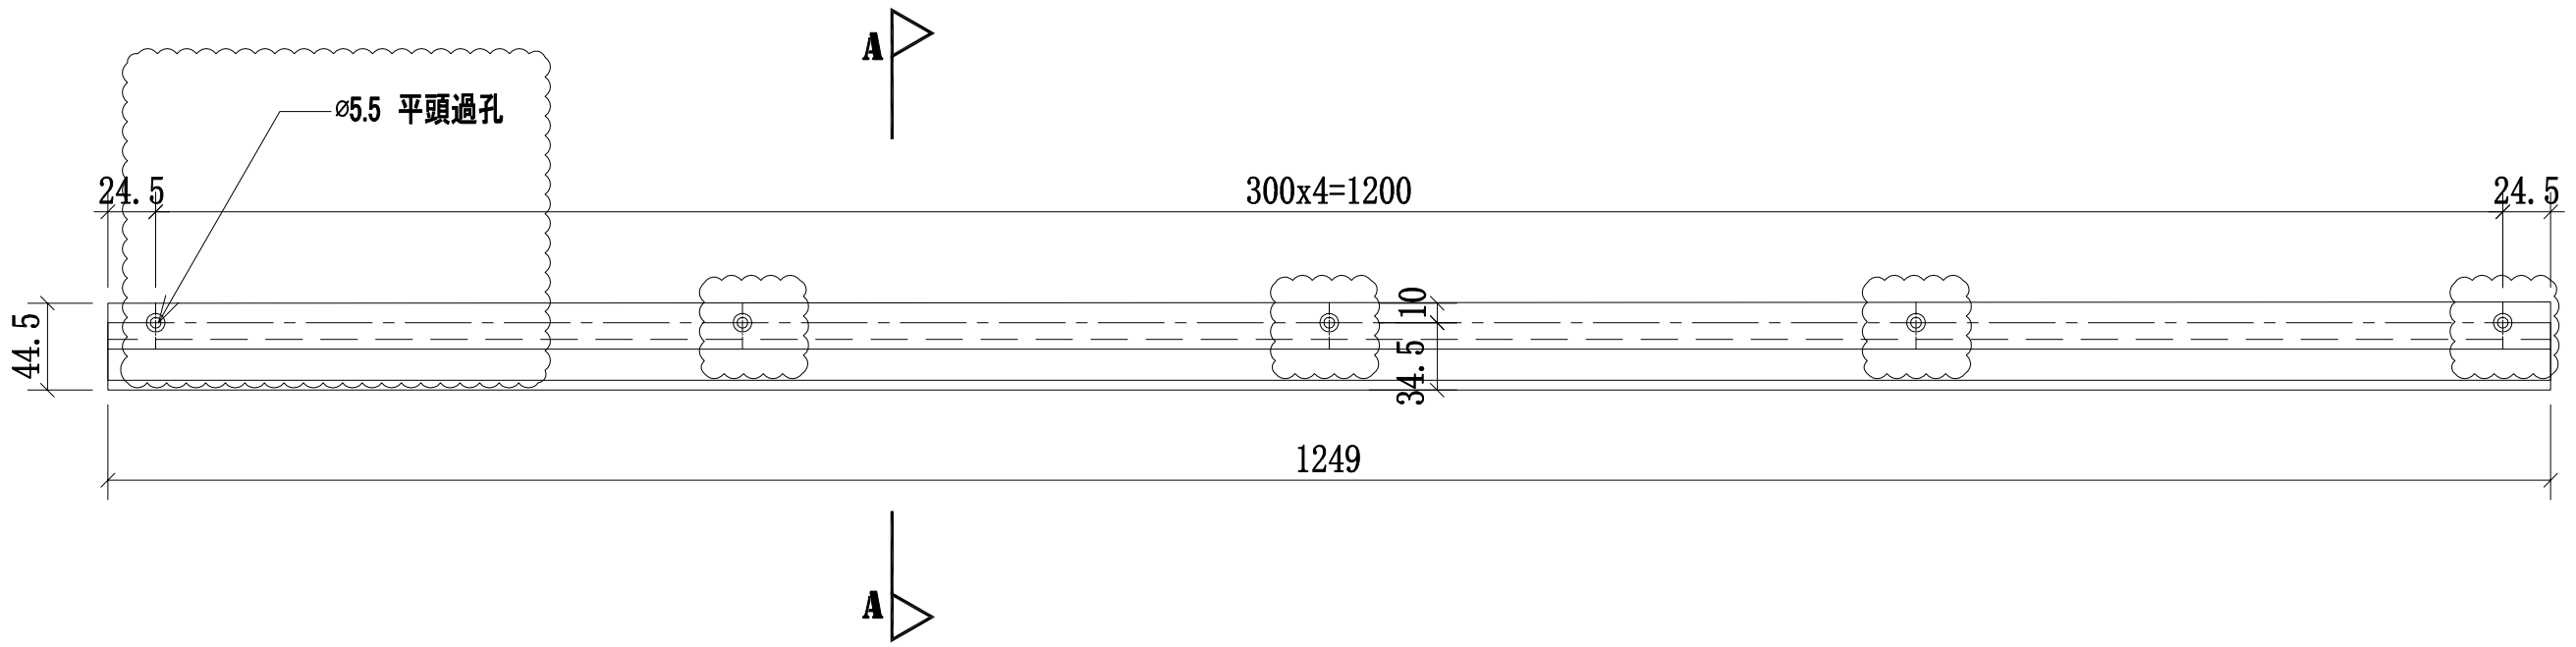

底

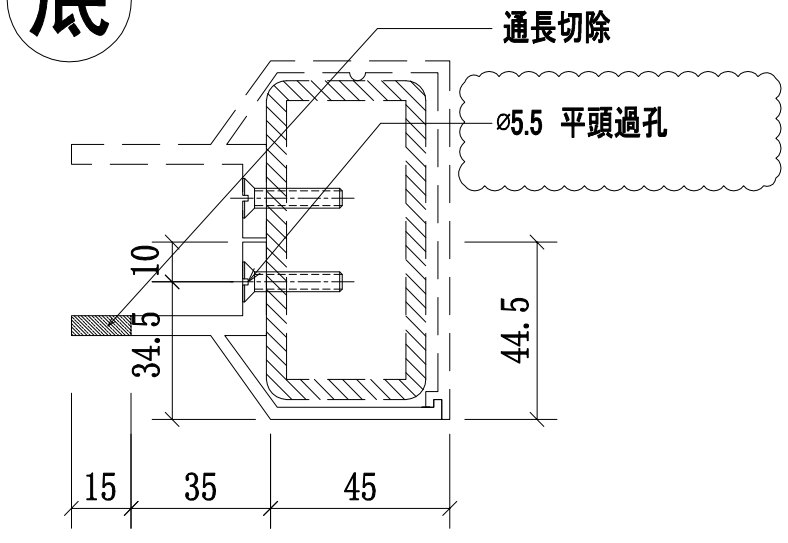

A-A

序號	物料編號	數量	L:	使用位置	樓層
01	54A-MS08-LTR02-A7(底)	2	1249	SD-GB-5005A	T3/(1F)
02	54-MS08-LTR02-A7(底)	2	1249	SD-GB-5005	T2/(1F)
03	54B-MS04-LTR02-A7(底)	2	1249	SD-GB-5005B	T1/(1F)


美特鋁質 有限公司
MIDI Aluminium Fabricator Ltd.


工程號	J-852
地盤	亞皆老街/欄河

修改	日期	圖號
A	2021.03.23	54-MS08-TR02-A7(底)
2021.01.15	—	

制圖	復核	批準
CJM	—	

名稱	材料	顏色
欄河鋁橫梁	X85901(A7)	UCT806812XL-3

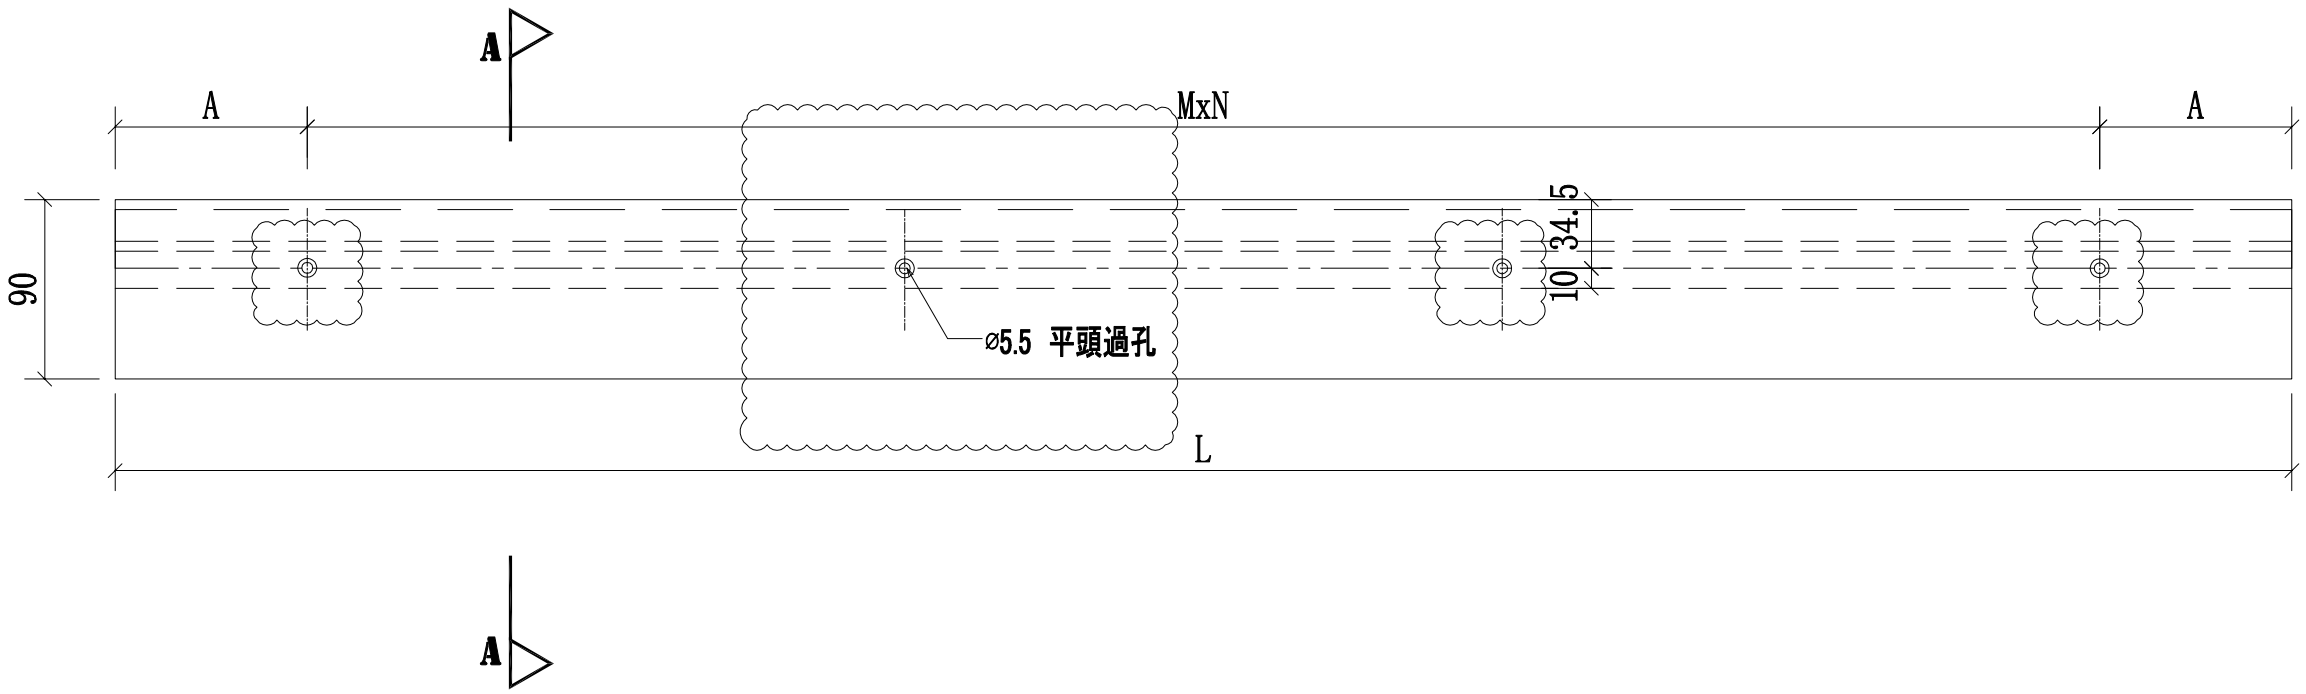

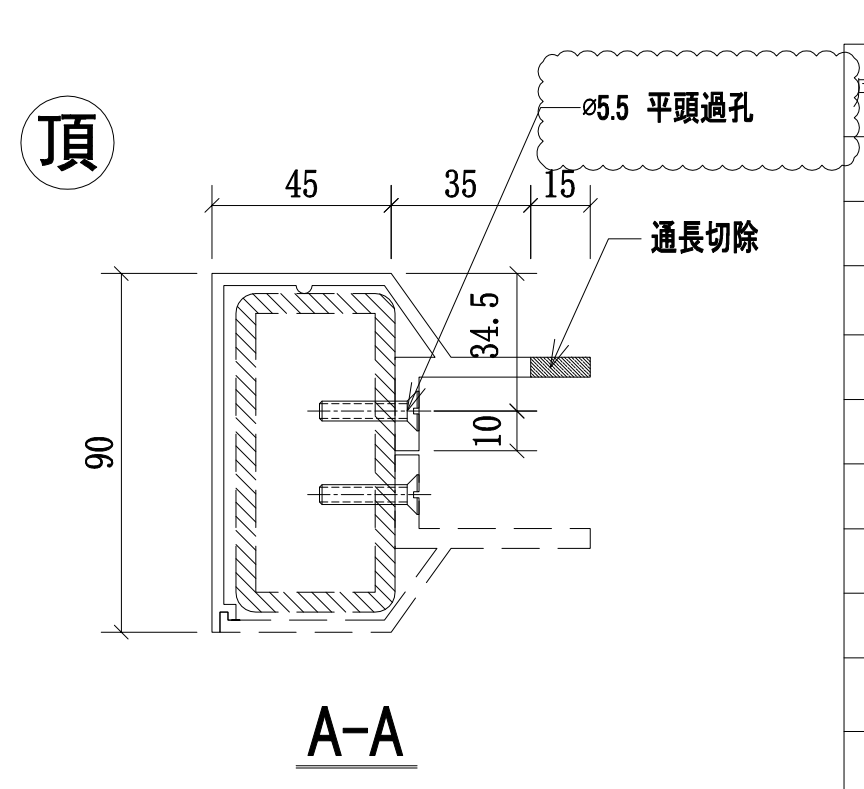

A-A

序號:	物料編號	數量:	L:	A:	MxN:	使用位置:	樓層:
01	54A-MS08-LTR03-A6(頂)	1	1093	96.5	300x3	SD-GB-5006A	T3/(1F)
02	54A-MS08-LTR04-A6(頂)	1	1946	73	300x6	SD-GB-5006A	T3/(1F)
03	54A-MS08-LTR05-A6(頂)	1	1158	129	300x3	SD-GB-5006A	T3/(1F)
04	54A-MS08-LTR06-A6(頂)	1	1270	35	300x4	SD-GB-5006A	T3/(1F)
05	54A-MS08-LTR07-A6(頂)	1	2146	23	300x7	SD-GB-5006A	T3/(1F)
06	54A-MS08-LTR08-A6(頂)	1	1206	153	300x3	SD-GB-5006A	T3/(1F)
07	54-MS08-LTR09-A6(頂)	2	1168	134	300x3	SD-GB-5006	T2/(1F)
08	54-MS08-LTR10-A6(頂)	2	1896	48	300x6	SD-GB-5006	T2/(1F)
09	54-MS08-LTR11-A6(頂)	2	1133	116.5	300x3	SD-GB-5006	T2/(1F)
10	54B-MS04-LTR03-A6(頂)	1	1093	96.5	300x3	SD-GB-5006B	T1/(1F)
11	54B-MS04-LTR04-A6(頂)	1	1946	73	300x6	SD-GB-5006B	T1/(1F)
12	54B-MS04-LTR05-A6(頂)	1	1158	129	300x3	SD-GB-5006B	T1/(1F))
13	54B-MS04-LTR06-A6(頂)	1	1270	35	300x4	SD-GB-5006B	T1/(1F)
14	54B-MS04-LTR07-A6(頂)	1	2146	23	300x7	SD-GB-5006B	T1/(1F)
15	54B-MS04-LTR08-A6(頂)	1	1206	153	300x3	SD-GB-5006B	T1/(1F)


修改	日期	圖號
A	2021.03.23	54-MS08-LTR03-A6(頂)
2021.01.15	—	


制圖	復核	批準
CJM	—	

名稱	材料	顏色
攔河鋁橫梁	X85900(A6)	UCT806812XL-3

美特鋁質 有限公司
MIDI Aluminium Fabricator Ltd.

工程號	J-852	地盤	亞皆老街/攔河

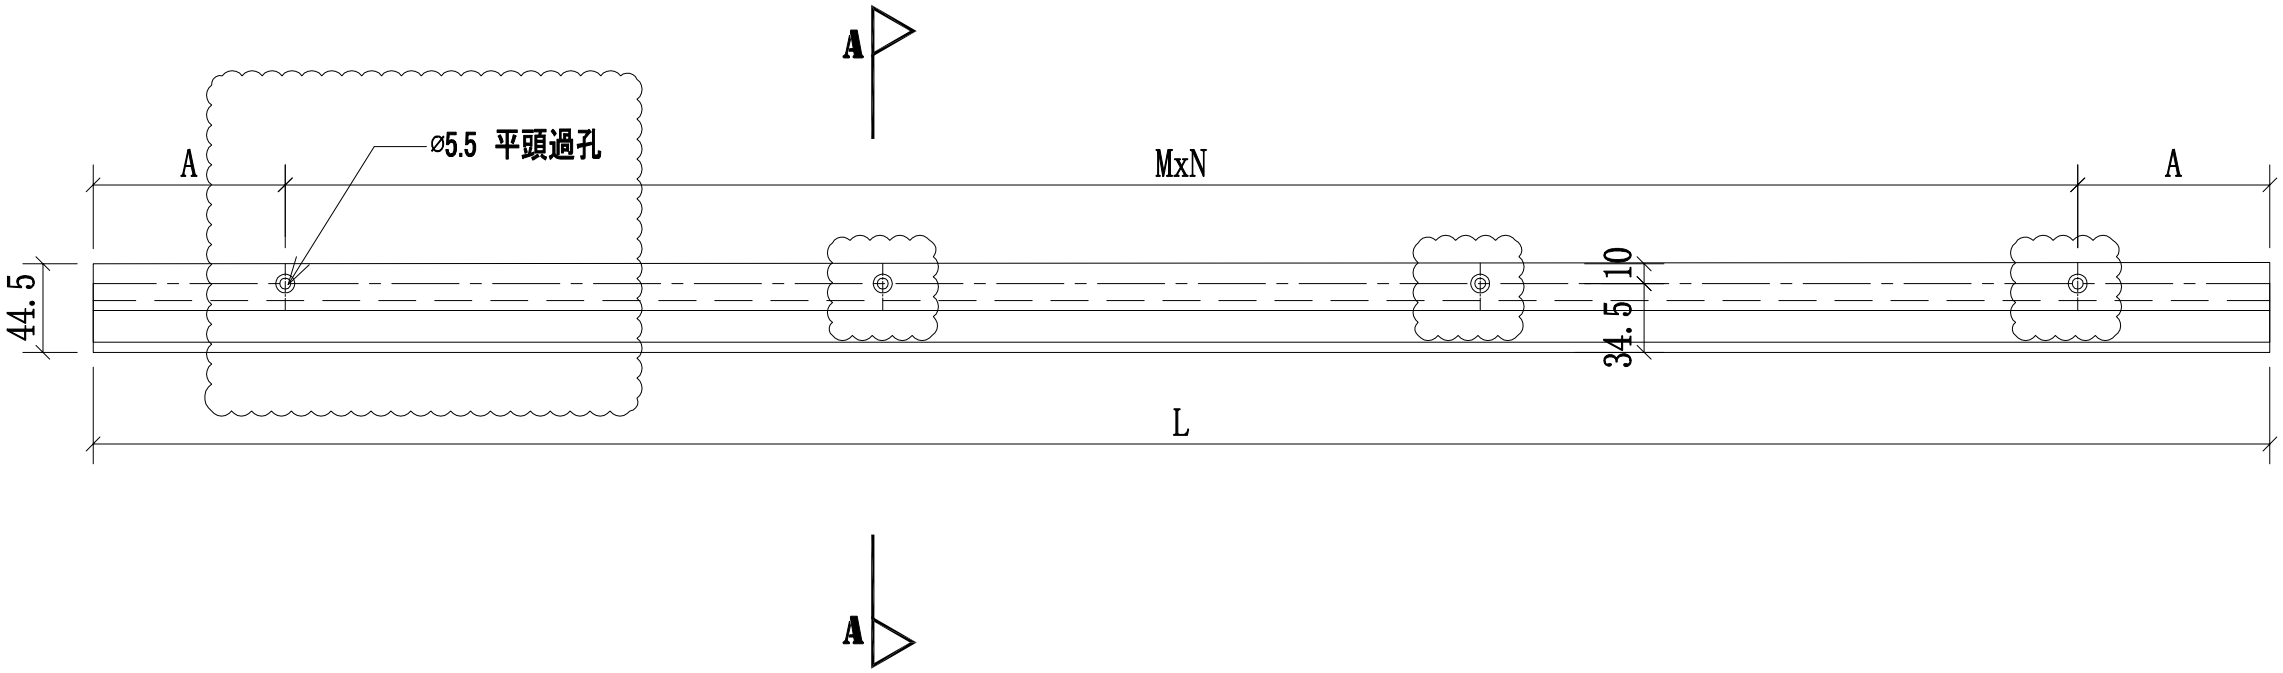

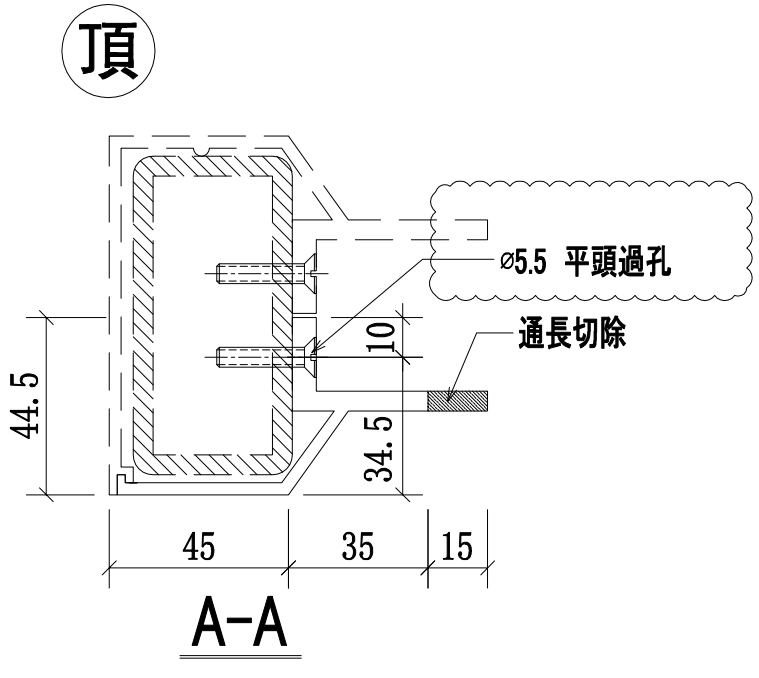

序號:	物料編號	數量:	L:	A:	MxN:	使用位置:	樓層:
01	54A-MS08-LTR03-A7(頂)	1	1093	96.5	300x3	SD-GB-5006A	T3/(1F)
02	54A-MS08-LTR04-A7(頂)	1	1946	73	300x6	SD-GB-5006A	T3/(1F)
03	54A-MS08-LTR05-A7(頂)	1	1158	129	300x3	SD-GB-5006A	T3/(1F)
04	54A-MS08-LTR06-A7(頂)	1	1270	35	300x4	SD-GB-5006A	T3/(1F)
05	54A-MS08-LTR07-A7(頂)	1	2146	23	300x7	SD-GB-5006A	T3/(1F)
06	54A-MS08-LTR08-A7(頂)	1	1206	153	300x3	SD-GB-5006A	T3/(1F)
07	54-MS08-LTR09-A7(頂)	2	1168	134	300x3	SD-GB-5006	T2/(1F)
08	54-MS08-LTR10-A7(頂)	2	1896	48	300x6	SD-GB-5006	T2/(1F)
09	54-MS08-LTR11-A7(頂)	2	1133	116.5	300x3	SD-GB-5006	T2/(1F)
10	54B-MS04-LTR03-A7(頂)	1	1093	96.5	300x3	SD-GB-5006B	T1/(1F)
11	54B-MS04-LTR04-A7(頂)	1	1946	73	300x6	SD-GB-5006B	T1/(1F)
12	54B-MS04-LTR05-A7(頂)	1	1158	129	300x3	SD-GB-5006B	T1/(1F))
13	54B-MS04-LTR06-A7(頂)	1	1270	35	300x4	SD-GB-5006B	T1/(1F)
14	54B-MS04-LTR07-A7(頂)	1	2146	23	300x7	SD-GB-5006B	T1/(1F)
15	54B-MS04-LTR08-A7(頂)	1	1206	153	300x3	SD-GB-5006B	T1/(1F)


修改	日期	圖號
A	2021.03.23	54-MS08-LTR03-A7(頂)
2021.01.15	—	

制圖	復核	批準
CJM	—	


名稱	材料	顏色
攪河鋁橫梁	X85901(A7)	UCT806812XL-3

美特鋁質 有限公司
MIDI Aluminium Fabricator Ltd.

工程號	J-852	地盤	亞皆老街/攪河

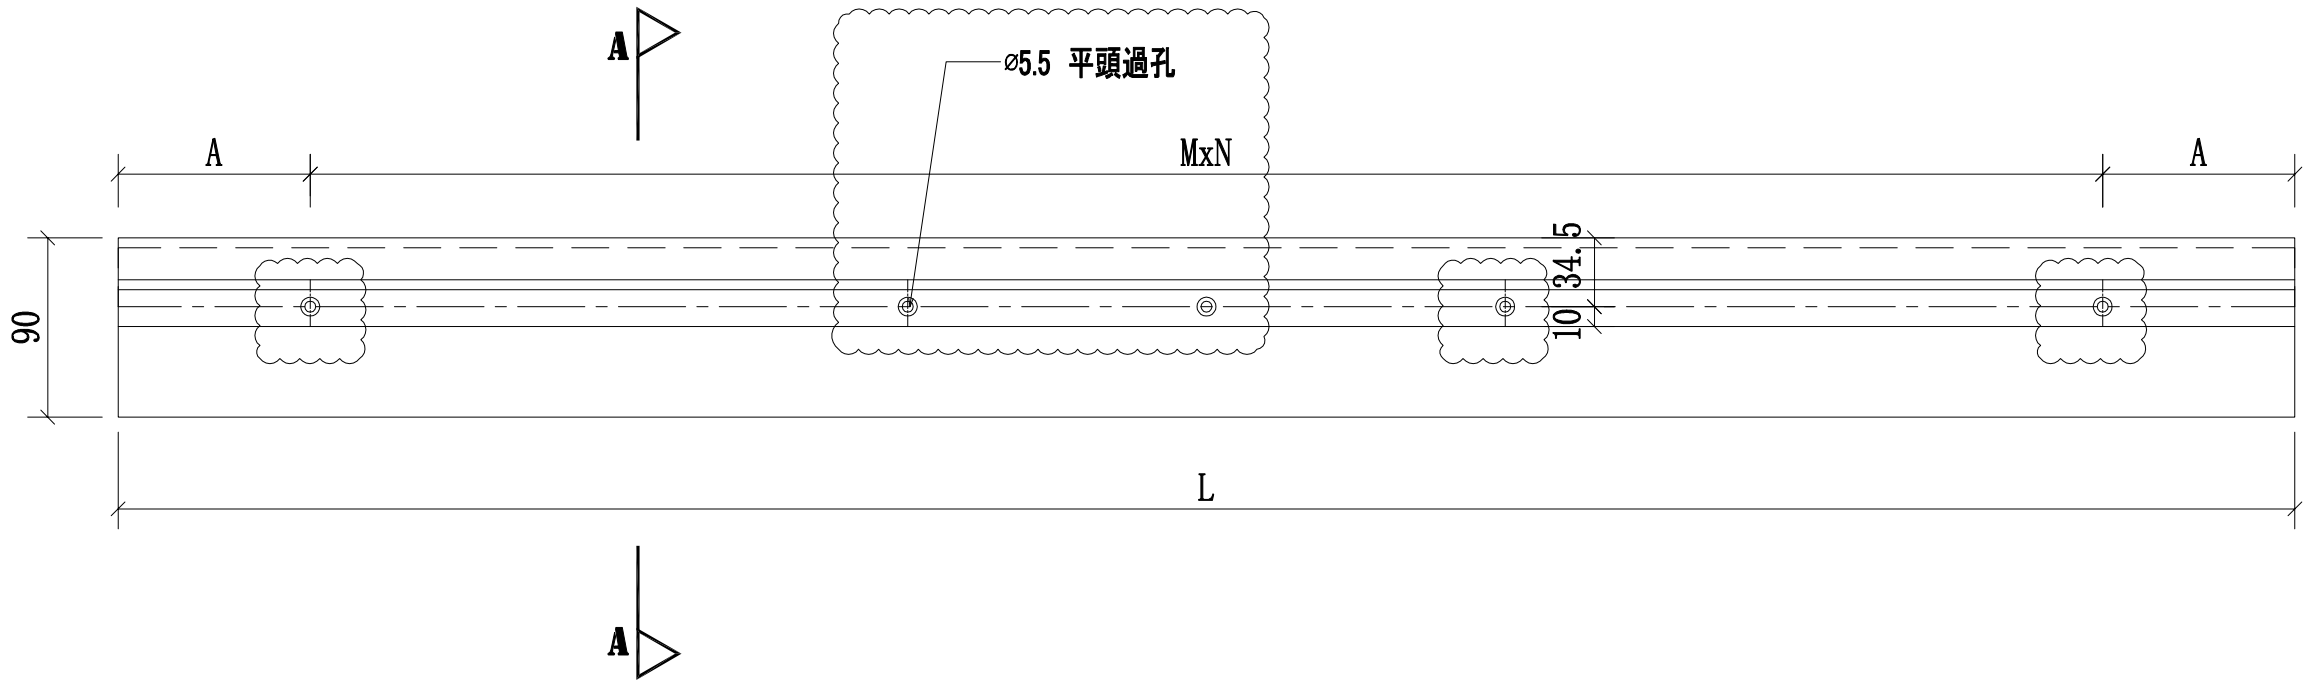

底

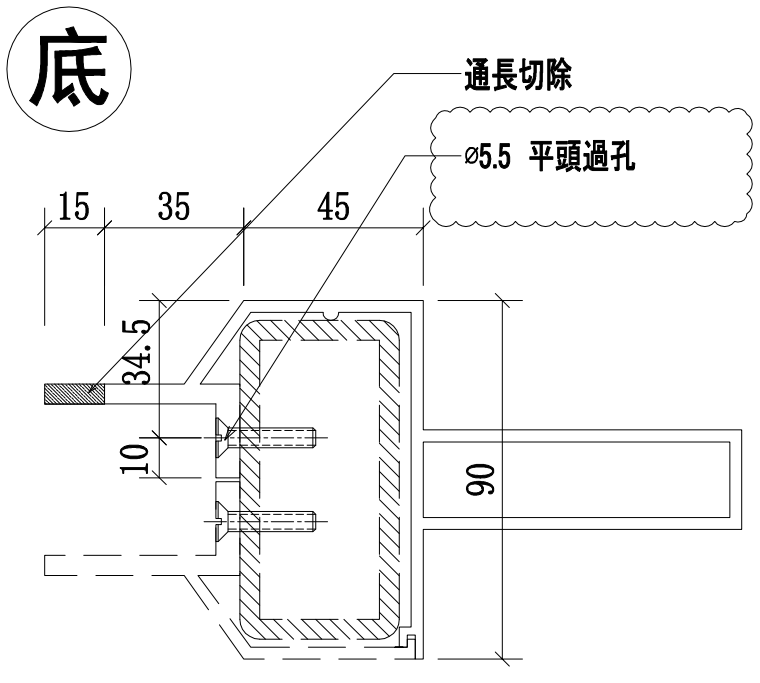

A-A

序號:	物料編號	數量:	L:	A:	MxN:	使用位置:	樓層:
01	54A-MS08-LTR12-A8(底)	1	1093	96.5	300x3	SD-GB-5006A	T3/(1F)
02	54A-MS08-LTR13-A8(底)	1	1946	73	300x6	SD-GB-5006A	T3/(1F)
03	54A-MS08-LTR14-A8(底)	1	1158	129	300x3	SD-GB-5006A	T3/(1F)
04	54A-MS08-LTR15-A8(底)	1	1270	35	300x4	SD-GB-5006A	T3/(1F)
05	54A-MS08-LTR16-A8(底)	1	2146	23	300x7	SD-GB-5006A	T3/(1F)
06	54A-MS08-LTR17-A8(底)	1	1206	153	300x3	SD-GB-5006A	T3/(1F)
07	54-MS08-LTR18-A8(底)	2	1168	134	300x3	SD-GB-5006	T2/(1F)
08	54-MS08-LTR19-A8(底)	2	1896	48	300x6	SD-GB-5006	T2/(1F)
09	54-MS08-LTR20-A8(底)	2	1133	116.5	300x3	SD-GB-5006	T2/(1F)
10	54B-MS04-LTR12-A8(底)	1	1093	96.5	300x3	SD-GB-5006B	T1/(1F)
11	54B-MS04-LTR13-A8(底)	1	1946	73	300x6	SD-GB-5006B	T1/(1F)
12	54B-MS04-LTR14-A8(底)	1	1158	129	300x3	SD-GB-5006B	T1/(1F))
13	54B-MS04-LTR15-A8(底)	1	1270	35	300x4	SD-GB-5006B	T1/(1F)
14	54B-MS04-LTR16-A8(底)	1	2146	23	300x7	SD-GB-5006B	T1/(1F)
15	54B-MS04-LTR17-A8(底)	1	1206	153	300x3	SD-GB-5006B	T1/(1F)


修改	日期	圖號
A	2021.03.23	54-MS08-TR04-A8(底)
2021.01.15	—	

制圖	復核	批準
CJM	—	


名稱	材料	顏色
攔河鋁橫梁	X85902(A8)	UCT806812XL-3

美特鋁質 有限公司
MIDI Aluminium Fabricator Ltd.

工程號	J-852	地盤	亞皆老街/攔河

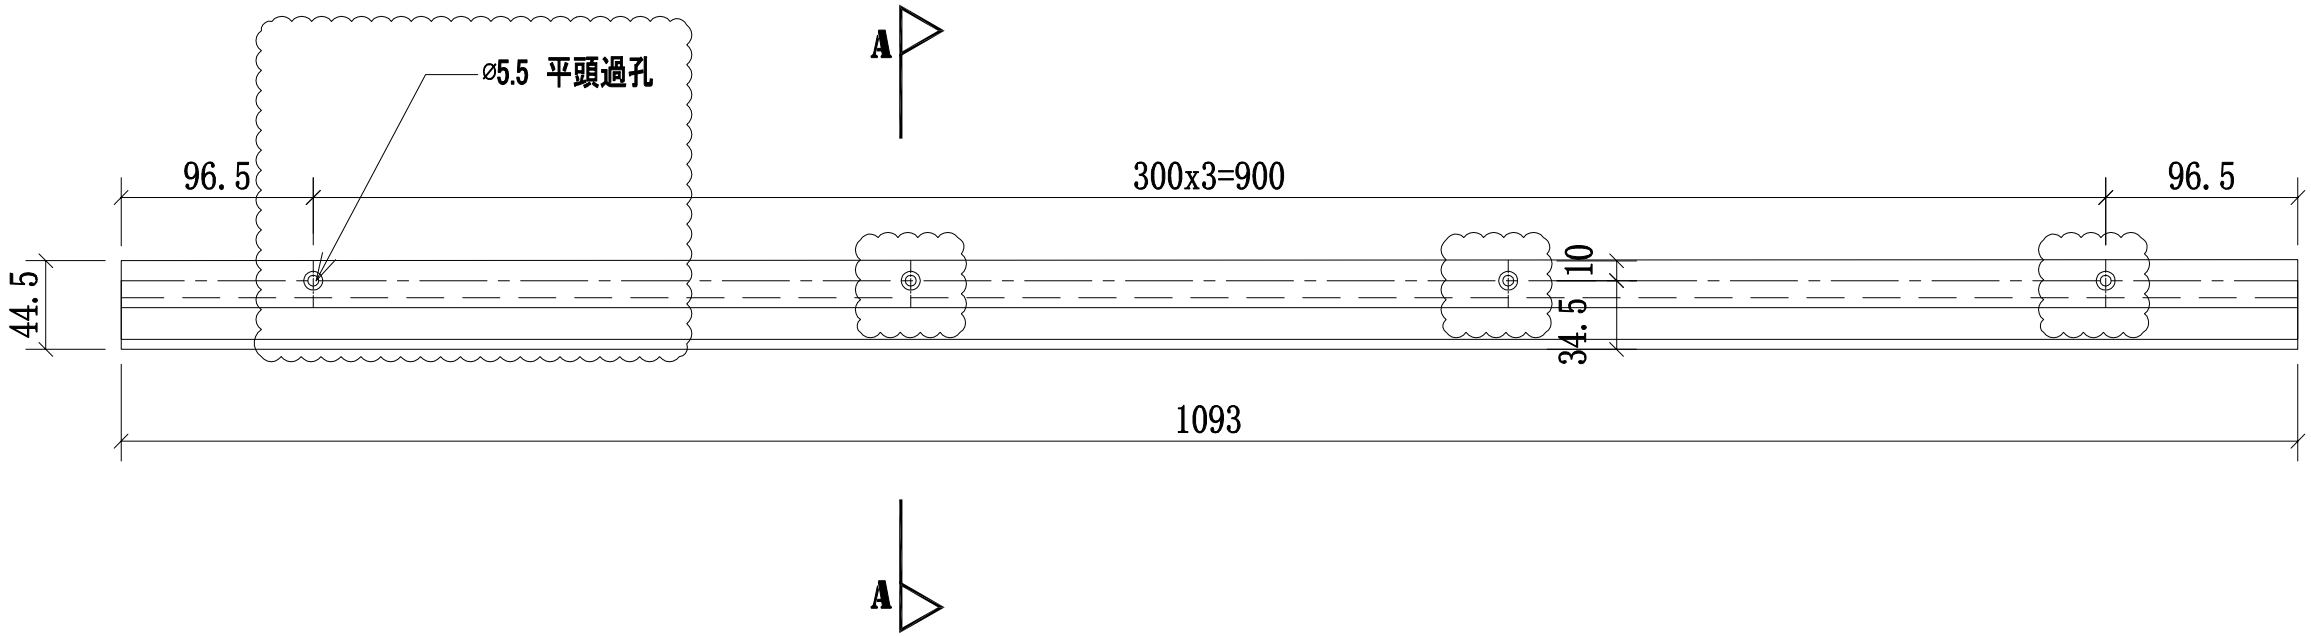

底

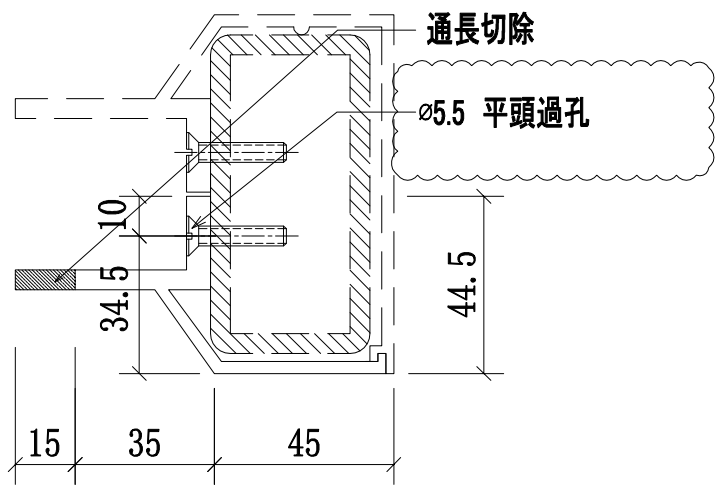

A-A

序號:	物料編號	數量:	L:	A:	MxN:	使用位置:	樓層:
01	54A-MS08-LTR12-A7(底)	1	1093	96.5	300x3	SD-GB-5006A	T3/(1F)
02	54A-MS08-LTR13-A7(底)	1	1946	73	300x6	SD-GB-5006A	T3/(1F)
03	54A-MS08-LTR14-A7(底)	1	1158	129	300x3	SD-GB-5006A	T3/(1F)
04	54A-MS08-LTR15-A7(底)	1	1270	35	300x4	SD-GB-5006A	T3/(1F)
05	54A-MS08-LTR16-A7(底)	1	2146	23	300x7	SD-GB-5006A	T3/(1F)
06	54A-MS08-LTR17-A7(底)	1	1206	153	300x3	SD-GB-5006A	T3/(1F)
07	54-MS08-LTR18-A7(底)	2	1168	134	300x3	SD-GB-5006	T2/(1F)
08	54-MS08-LTR19-A7(底)	2	1896	48	300x6	SD-GB-5006	T2/(1F)
09	54-MS08-LTR20-A7(底)	2	1133	116.5	300x3	SD-GB-5006	T2/(1F)
10	54B-MS04-LTR12-A7(底)	1	1093	96.5	300x3	SD-GB-5006B	T1/(1F)
11	54B-MS04-LTR13-A7(底)	1	1946	73	300x6	SD-GB-5006B	T1/(1F)
12	54B-MS04-LTR14-A7(底)	1	1158	129	300x3	SD-GB-5006B	T1/(1F))
13	54B-MS04-LTR15-A7(底)	1	1270	35	300x4	SD-GB-5006B	T1/(1F)
14	54B-MS04-LTR16-A7(底)	1	2146	23	300x7	SD-GB-5006B	T1/(1F)
15	54A-MS08-LTR17-A7(底)	1	1206	153	300x3	SD-GB-5006B	T1/(1F)

美特鋁質 有限公司
MIDI Aluminium Fabricator Ltd.

工程號	J-852
	地盤
	亞皆老街/攔河

修改	A		
日期	2021.03.23		
圖號	54-MS08-TR04-A7(底)		
制圖	CJM	2021.01.15	
復核	—	—	
批準			
名稱	攔河鋁橫梁		
材料	X85901(A7)		
顏色	UCT806812XL-3		

美特鋁質有限公司
MIDI Aluminium Fabricator Ltd.

QF005/8


圖則登記表
DRAWING REGISTER

			接收日期 Receiving Date (適用於客戶圖則)									
工程名稱 Project Title:	亞皆老街	年										
攔河5005;5005AB鋁企料鋁橫樑及鋁材項目		月										
工程編號 Project No:	J-852（攔河去除3;5;6F樣板	日										
分發予 Distributed To			發出日期 Issued Date									
		年	20	21								
		月	09	03								
		日	15	23								
圖則編號 Drg. No.	圖則名稱 Drawing Title		修訂編號 Revision No.									
5005A-LP	5005A攔河鋁材位置圖	1	-	-								
5005-LP	5005攔河鋁材位置圖	2	-	-								
5005B-LP	5005B攔河鋁材位置圖	3	-	-								
55A,55,55B-MS09-LMU01	攔河邊企鋁材立柱	3	-	A								
55A,55,55B-MS09-LMU02	攔河邊企鋁材立柱	4	-	A								
55A,55,55B-MS09-LMU03	攔河轉角鋁材立柱	5	-	A								
55A,55,55B-MS09-LMU04	攔河轉角鋁材立柱	6	-	A								
55A,55,55B-MS09-LMU05	攔河轉角鋁材立柱	7	-	A								
55A,55,55B-MS09-LMU06	攔河中間鋁材立柱	8	-	A								
55A,55,55B-MS09-LMU07	攔河中間鋁材立柱	9	-	A								
55A,55,55B-MS09-LMU01R	攔河邊企鋁材立柱	10	-	A								
55A,55,55B-MS09-LMU02R	攔河邊企鋁材立柱	11	-	A								
55A,55,55B-MS09-LMU03R	攔河轉角鋁材立柱	12	-	A								
55A,55,55B-MS09-LMU04R	攔河轉角鋁材立柱	13	-	A								
55A,55,55B-MS09-LMU05R	攔河轉角鋁材立柱	14	-	A								
55-MS09-LTR01-A6(頂）	攔河鋁橫梁加工圖	17	-	A								
55-MS09-LTR01-A7(頂）	攔河鋁橫梁加工圖	18	-	A								
55-MS09-LTR03-A6(頂）	攔河鋁橫梁加工圖	19	-	A								
55-MS09-LTR03-A7(頂）	攔河鋁橫梁加工圖	20	-	A								
55-MS09-LTR02-A8(底）	攔河鋁橫梁加工圖	21	-	A								
55-MS09-LTR02-A7(底）	攔河鋁橫梁加工圖	22	-	A								
55-MS09-LTR04-A8(底）	攔河鋁橫梁加工圖	23	-	A								
55-MS09-LTR04-A7(底）	攔河鋁橫梁加工圖	24	-	A								


美特鋁質 有限公司
MIDI Aluminium Fabricator Ltd.

工程號	J-852	地盤	亞皆老街／攔河


序號:	物料編號:	數量:	使用位置:	樓層:
1	55A-MS09-LMU01	6	SD-GB-5005A	T3/(2,20,21F)
2	55-MS09-LMU01	8	SD-GB-5005	T2/(2,20,21,22F)
3	55B-MS09-LMU01	6	SD-GB-5005B	T1/(2,20,21F)

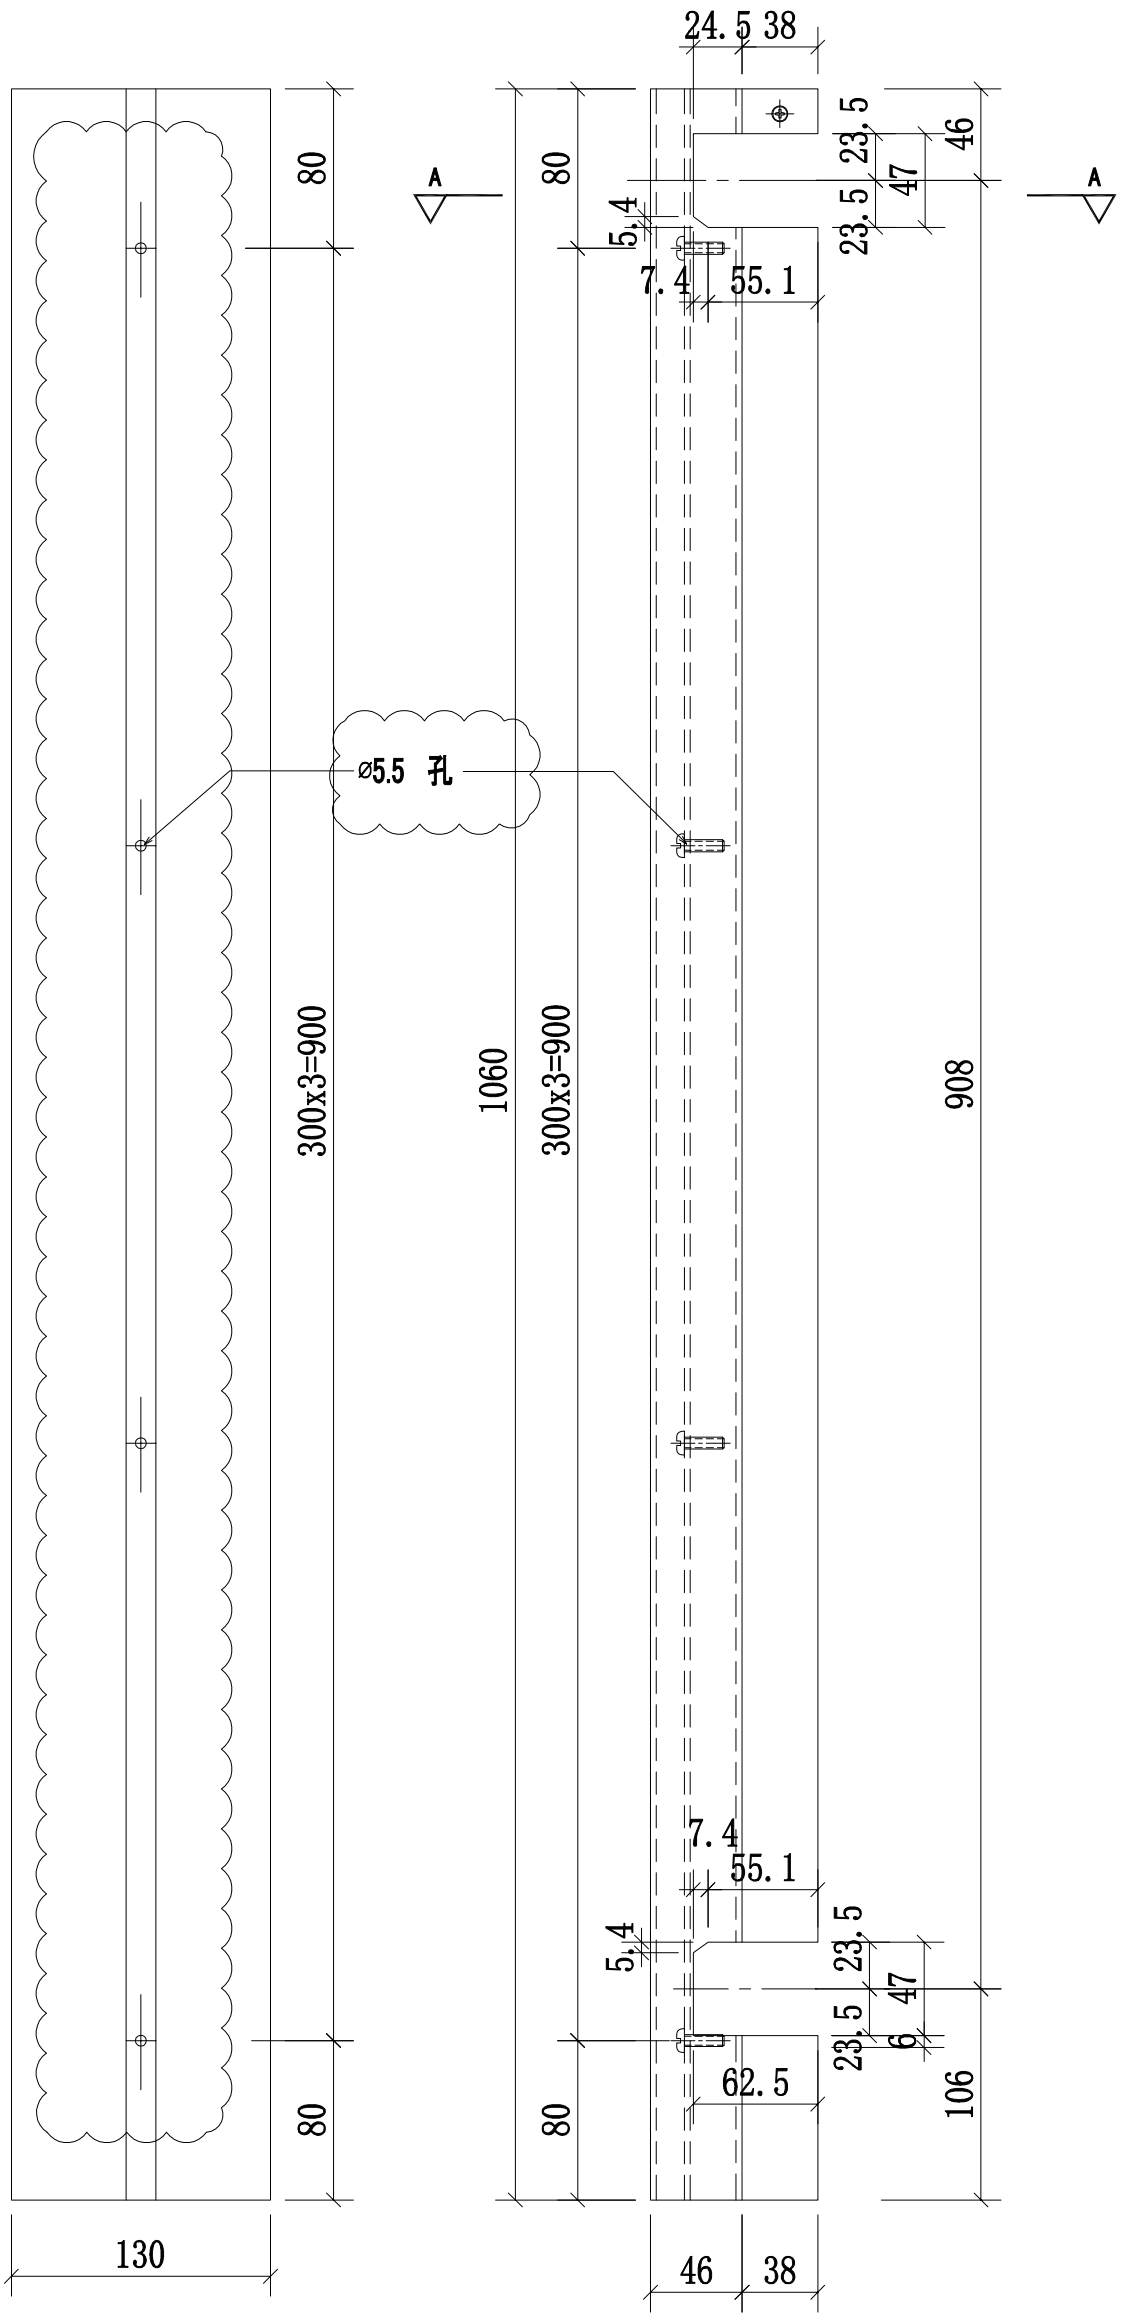

B向

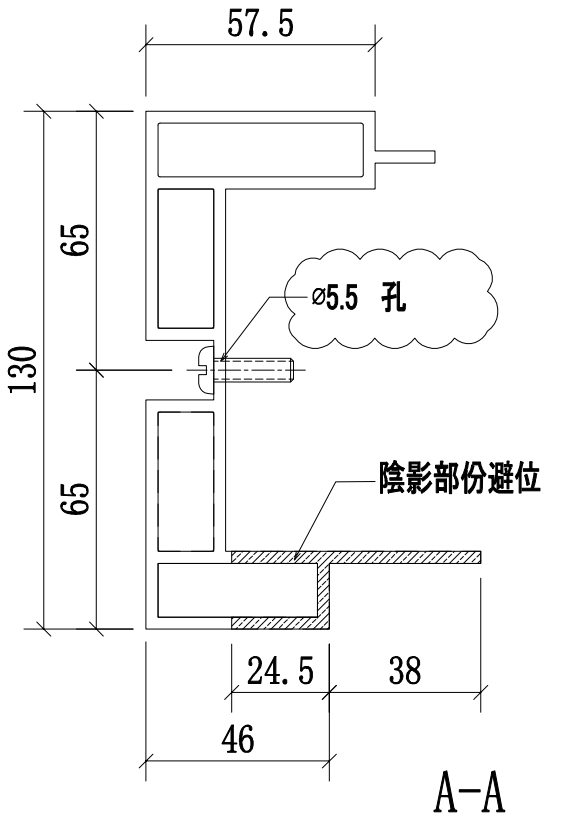

A-A
SCALE:2:1

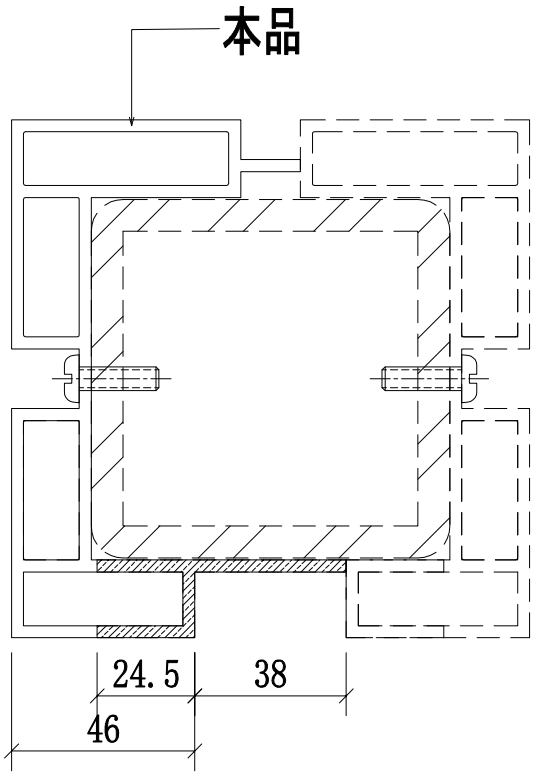


邊位立柱拼裝圖

名稱	攔河邊企鋁材立柱	制圖	CJM	2021.01.15	修改	A		
材料	X85896(A2)	復核	—	—	日期	2021.03.24		
顏色	UCT806812XL-3	批準			圖號	55A,55,55B-MS09-LMU01		


美特鋁質 有限公司
MIDI Aluminium Fabricator Ltd.

工程號	J-852	地盤	亞皆老街／攔河


序號:	物料編號:	數量:	使用位置:	樓層:
1	55A-MS09-LMU01R	6	SD-GB-5005A	T3/(2,20,21F)
2	55-MS09-LMU01R	8	SD-GB-5005	T2/(2,20,21,22F)
3	55B-MS09-LMU01R	6	SD-GB-5005B	T1/(2,20,21F)

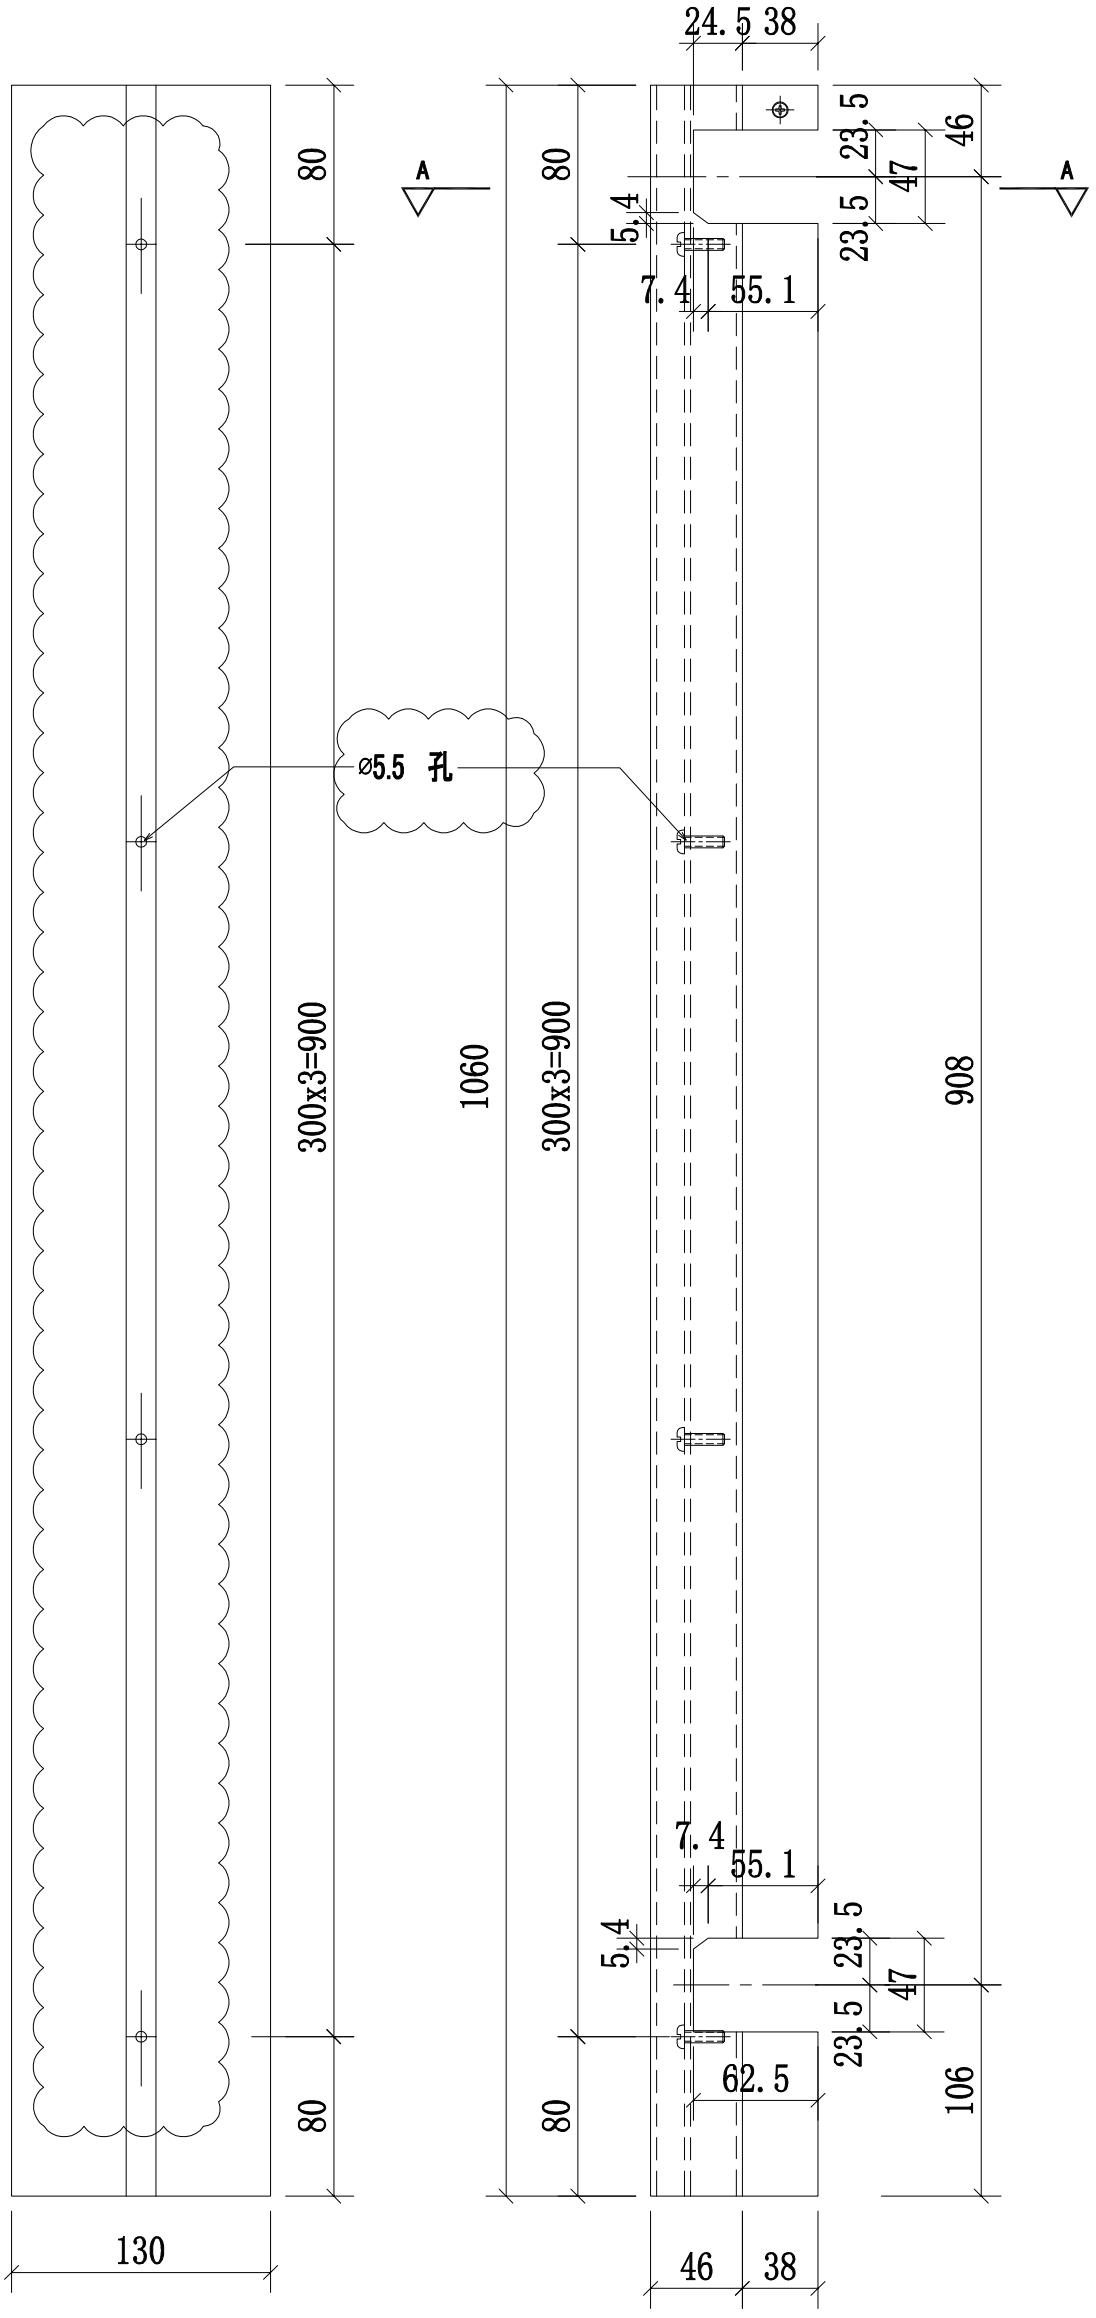

B向

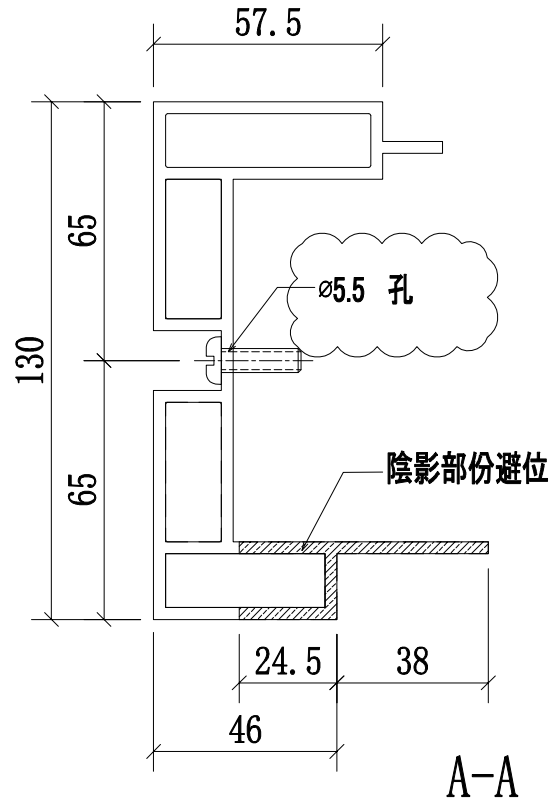

A-A
SCALE:2:1

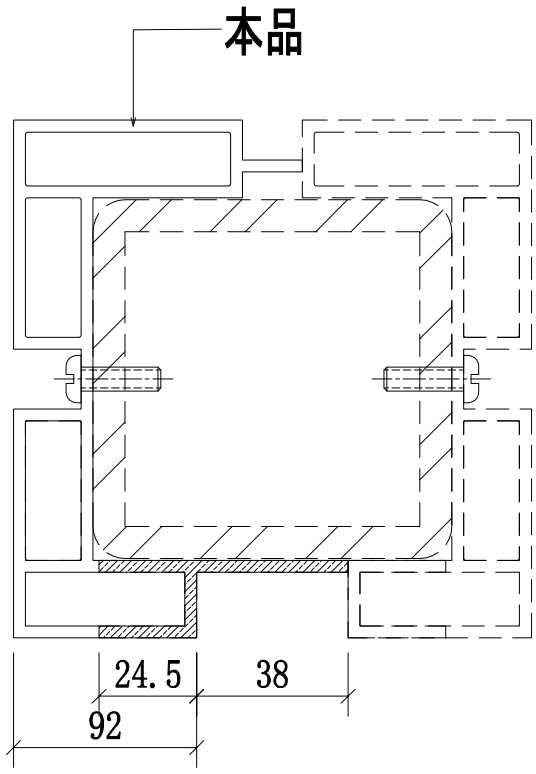


邊位立柱拼裝圖

名稱	攔河邊企鋁材立柱	制圖	CJM	2021.01.15	修改	A		
材料	X85896(A2)	復核	—	—	日期	2021.03.24		
顏色	UCT806812XL-3	批準			圖號	55A,55,55B-MS09-LMU01R		


美特鋁質 有限公司
MIDI Aluminium Fabricator Ltd.

工程號	J-852	地盤	亞皆老街／攔河


序號:	物料編號:	數量:	使用位置:	樓層:
1	55A-MS09-LMU02	6	SD-GB-5005A	T3/(2,20,21F)
2	55-MS09-LMU02	8	SD-GB-5005	T2/(2,20,21,22F)
3	55B-MS09-LMU02	6	SD-GB-5005B	T1/(2,20,21F)

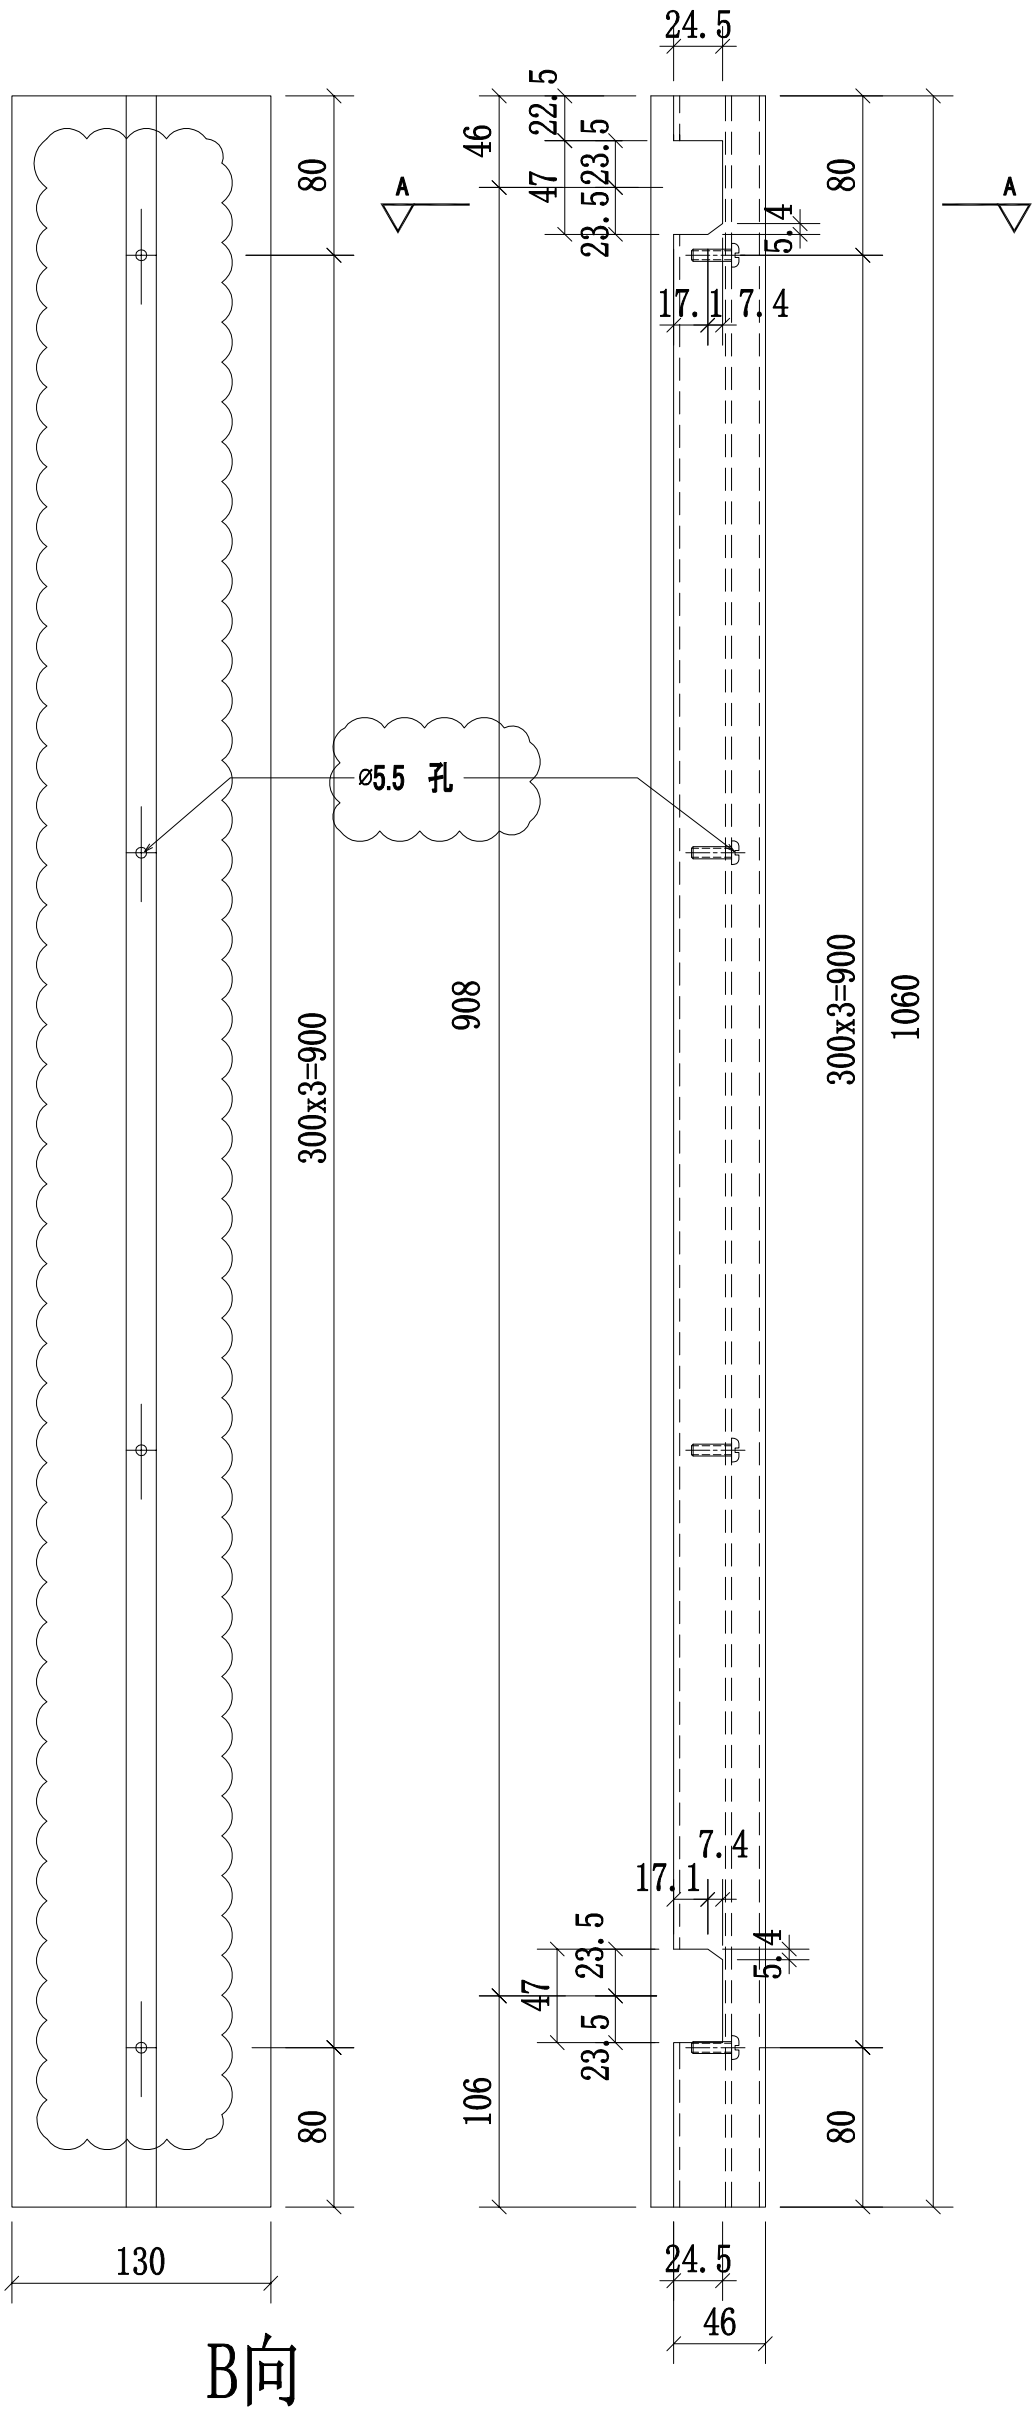

B向

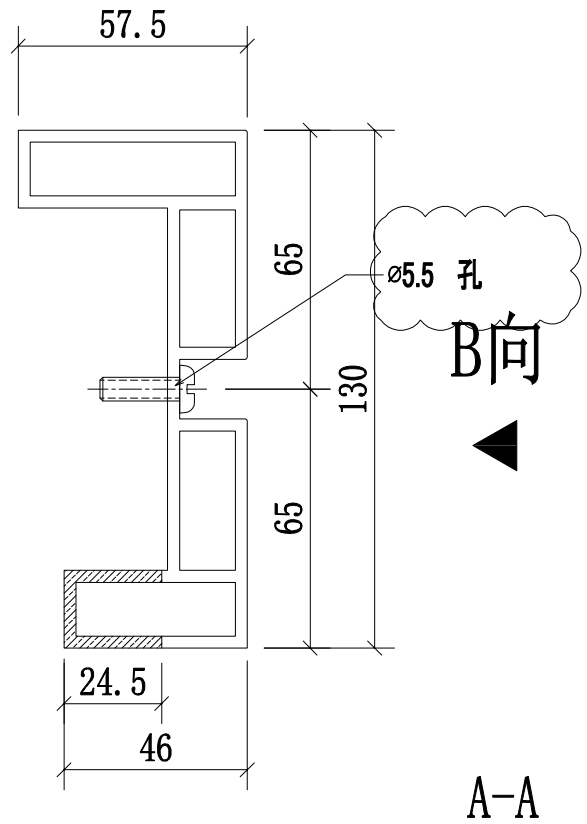

A-A
SCALE:2:1

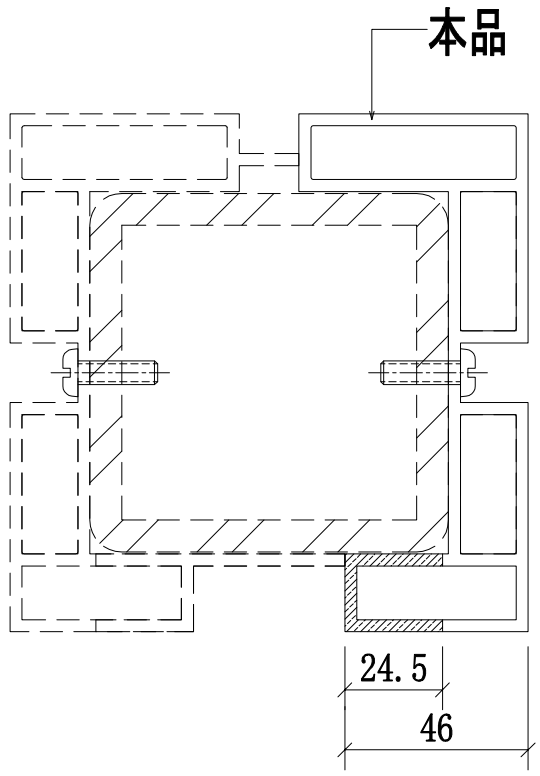


邊位立柱拼裝圖


名稱	攔河邊企鋁材立柱	制圖	CJM	2021.01.15	修改	A		
材料	X85897(A3)	復核	—	—	日期	2021.03.24		
顏色	UCT806812XL-3	批準			圖號	55A,55,55B-MS09-LMU02		

美特鋁質 有限公司
MIDI Aluminium Fabricator Ltd.


工程號	J-852	地盤	亞皆老街／攔河

序號:	物料編號:	數量:	使用位置:	樓層:
1	55A-MS09-LMU02R	6	SD-GB-5005A	T3/(2,20,21F)
2	55-MS09-LMU02R	8	SD-GB-5005	T2/(2,20,21,22F)
3	55B-MS09-LMU02R	6	SD-GB-5005B	T1/(2,20,21F)

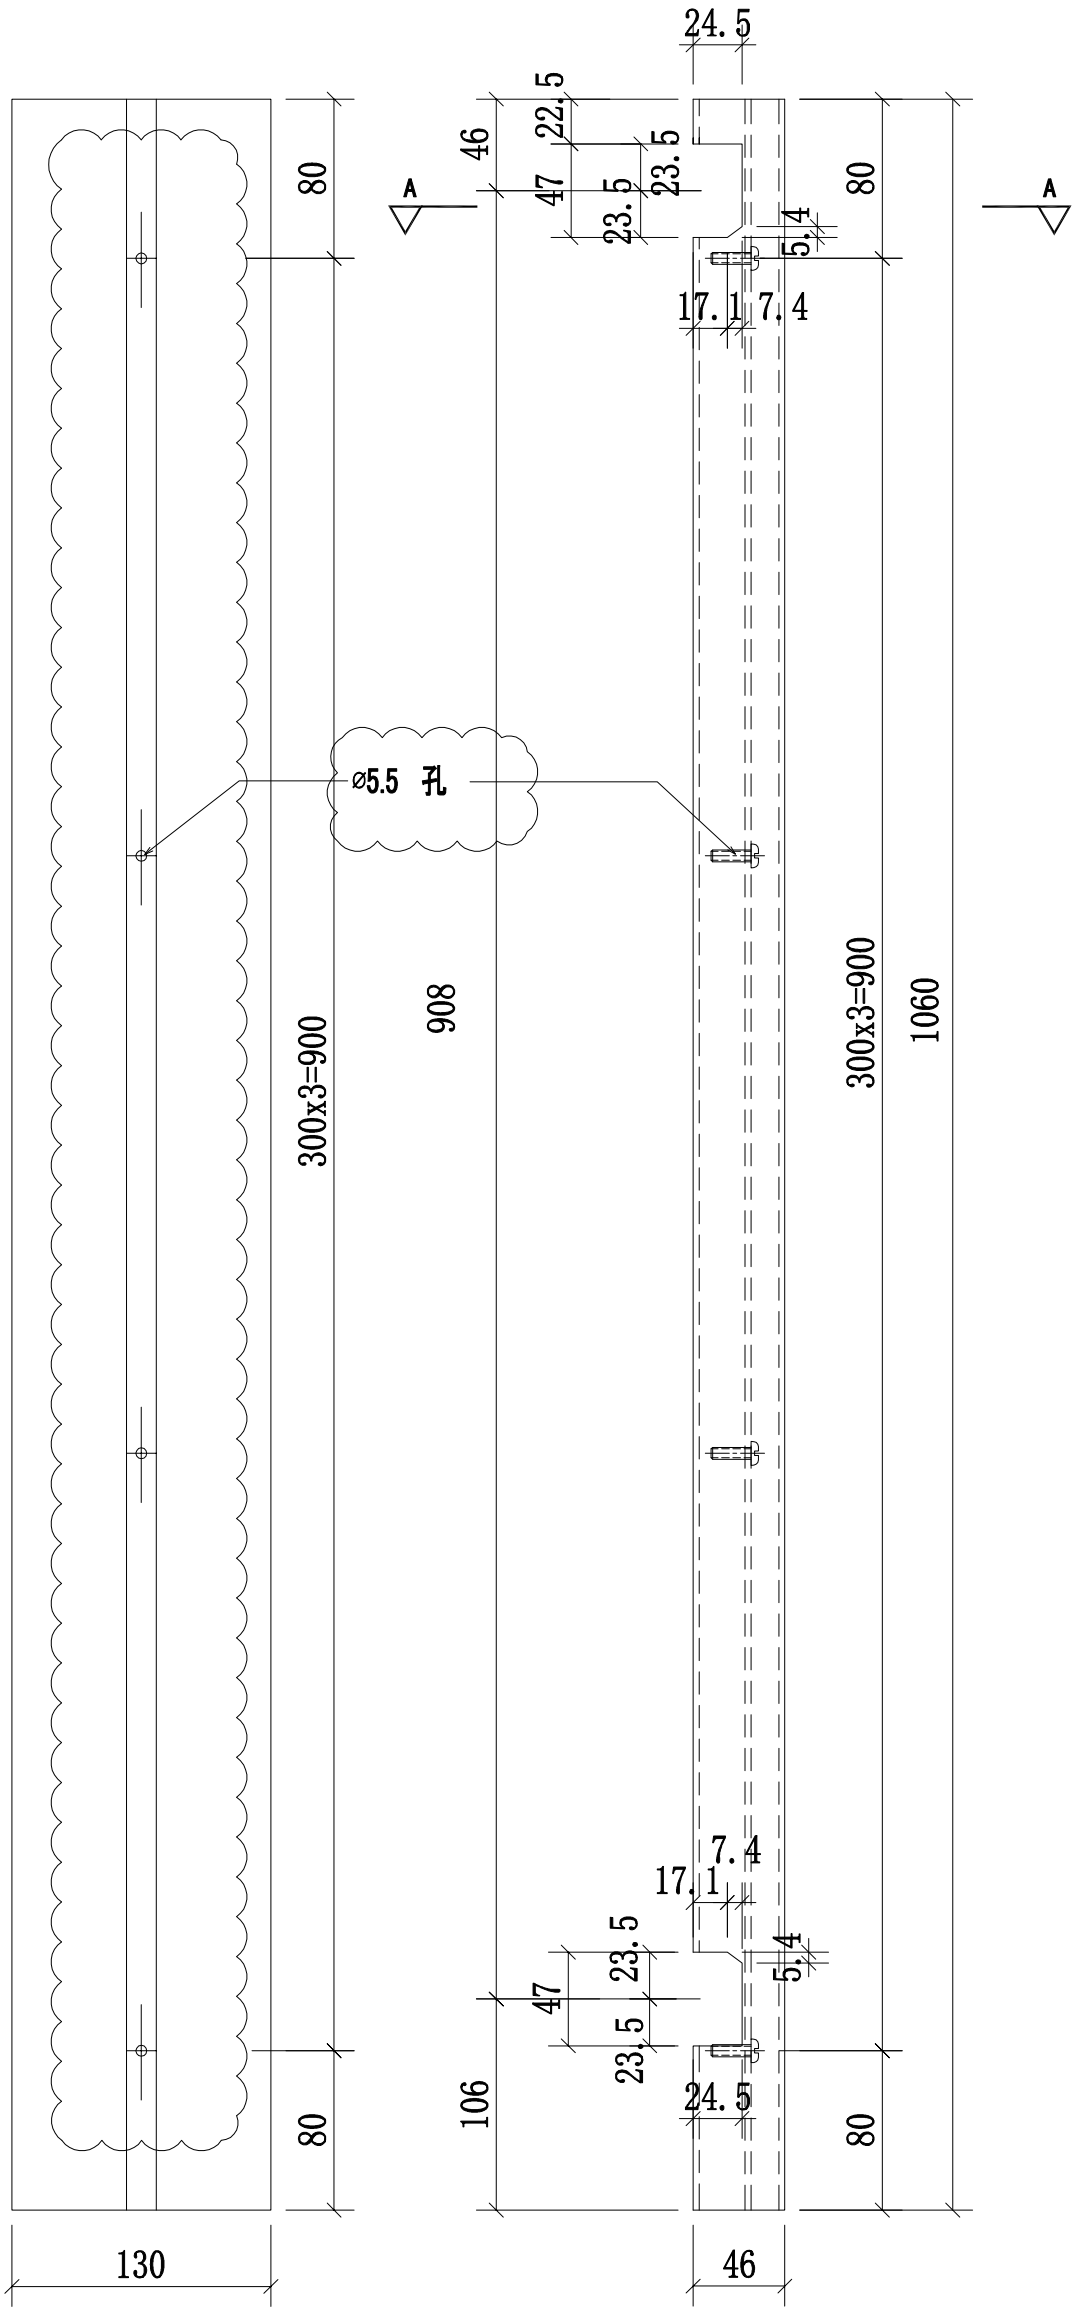

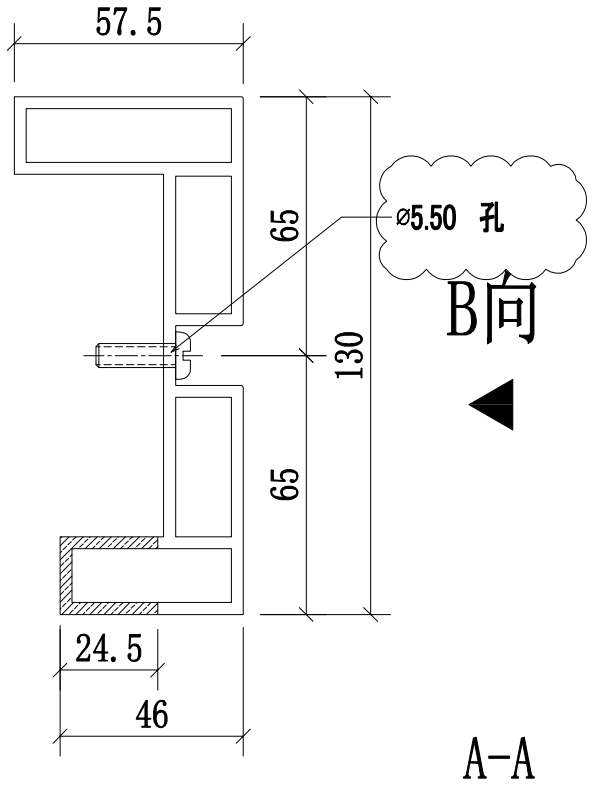

A-A
SCALE:2:1

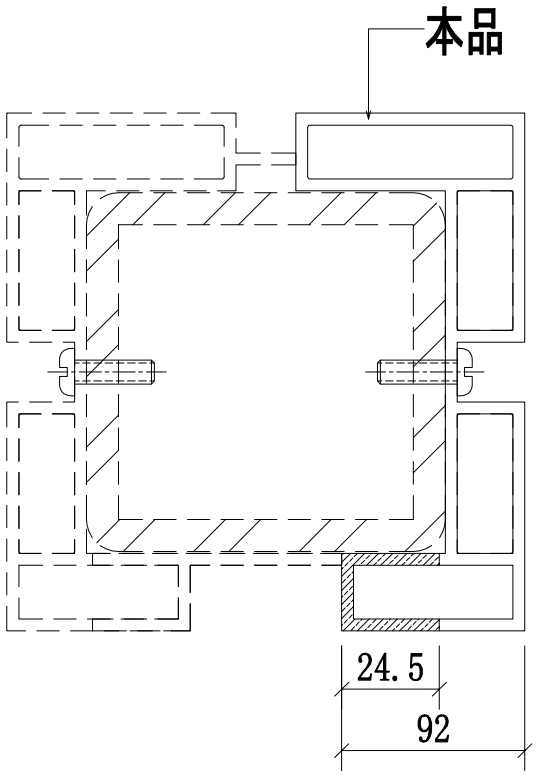


邊位立柱拼裝圖

名稱	攔河邊企鋁材立柱	制圖	CJM	2021.01.15	修改	A		
材料	X85897(A3)	復核	—	—	日期	2021.03.24		
顏色	UCT806812XL-3	批準			圖號	55A,55,55B-MS09-LMU02R		


美特鋁質 有限公司
MIDI Aluminium Fabricator Ltd.

工程號	J-852	地盤	亞皆老街／攔河


序號:	物料編號:	數量:	使用位置:	樓層:
1	55A-MS09-LMU03	3	SD-GB-5005A	T3/(2,20,21F)
2	55-MS09-LMU03	4	SD-GB-5005	T2/(2,20,21,22F)
3	55B-MS09-LMU03	3	SD-GB-5005B	T1/(2,20,21F)

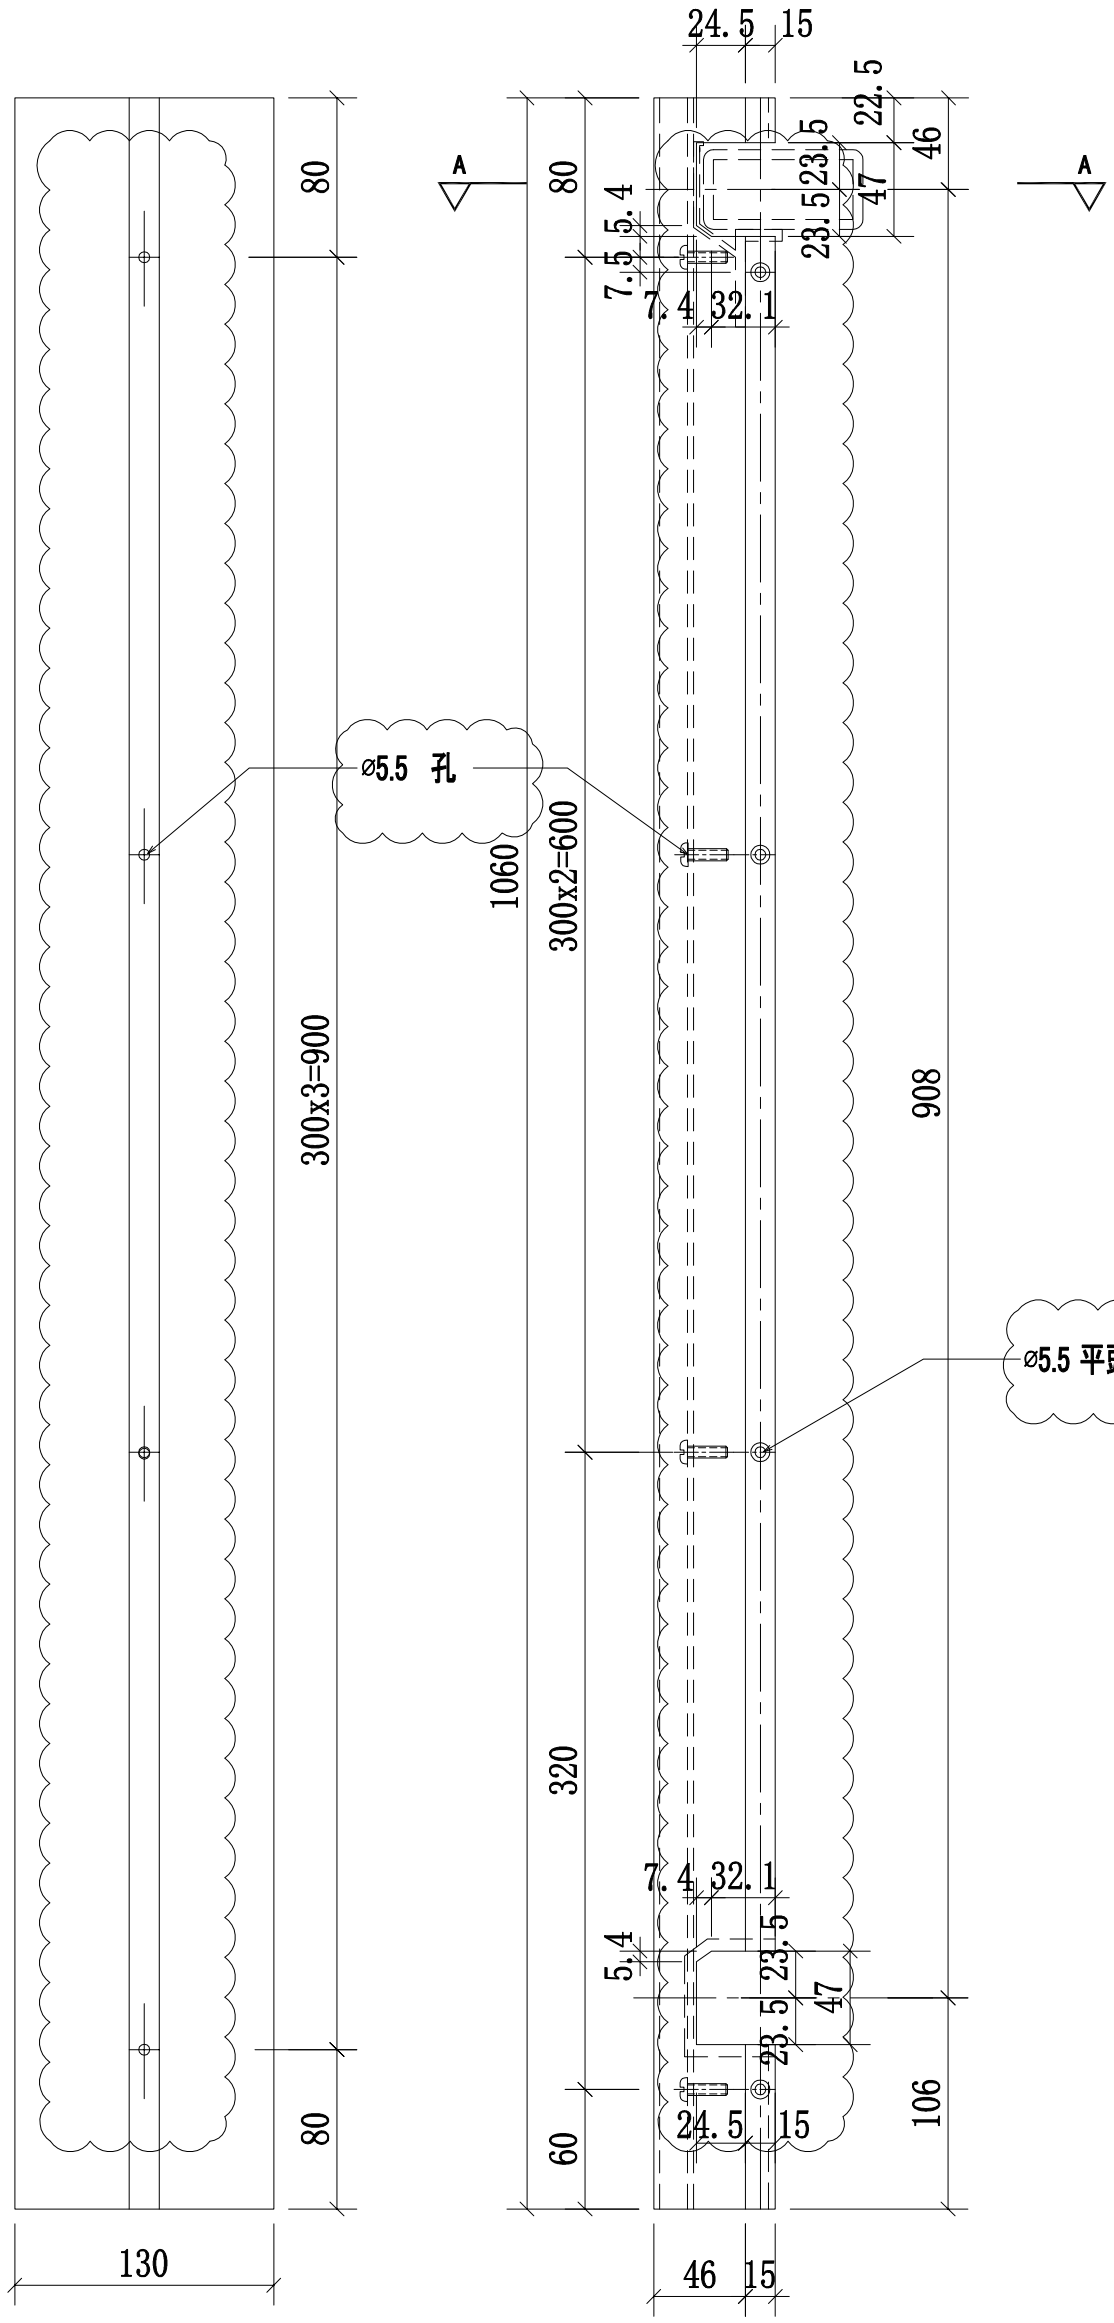

B向

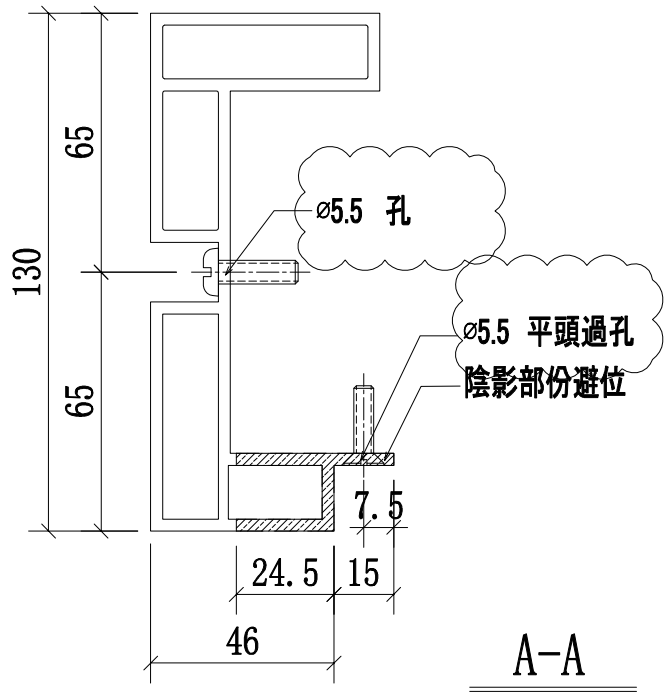

A-A
SCALE:2:1

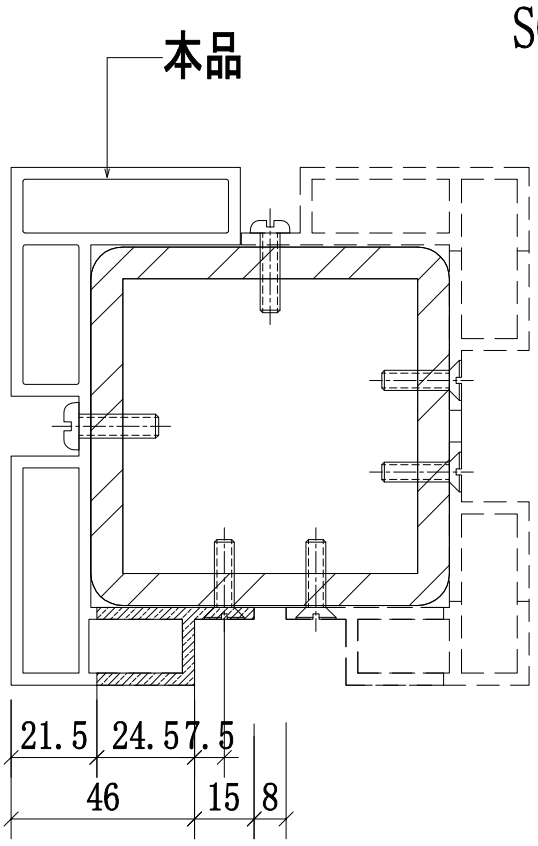


轉角位立柱拼裝圖

名稱	攔河轉角鋁材立柱	制圖	CJM	2021.01.15	修改	A		
材料	X85898(A4)	復核	—	—	日期	2021.03.24		
顏色	UCT806812XL-3	批準			圖號	55A,55,55B-MS09-MU03		


美特鋁質 有限公司
MIDI Aluminium Fabricator Ltd.

工程號	J-852	地盤	亞皆老街／攔河


序號:	物料編號:	數量:	使用位置:	樓層:
1	55A-MS09-LMU03R	3	SD-GB-5005A	T3/(2,20,21F)
2	55-MS09-LMU03R	4	SD-GB-5005	T2/(2,20,21,22F)
3	55B-MS09-LMU03R	3	SD-GB-5005B	T1/(2,20,21F)

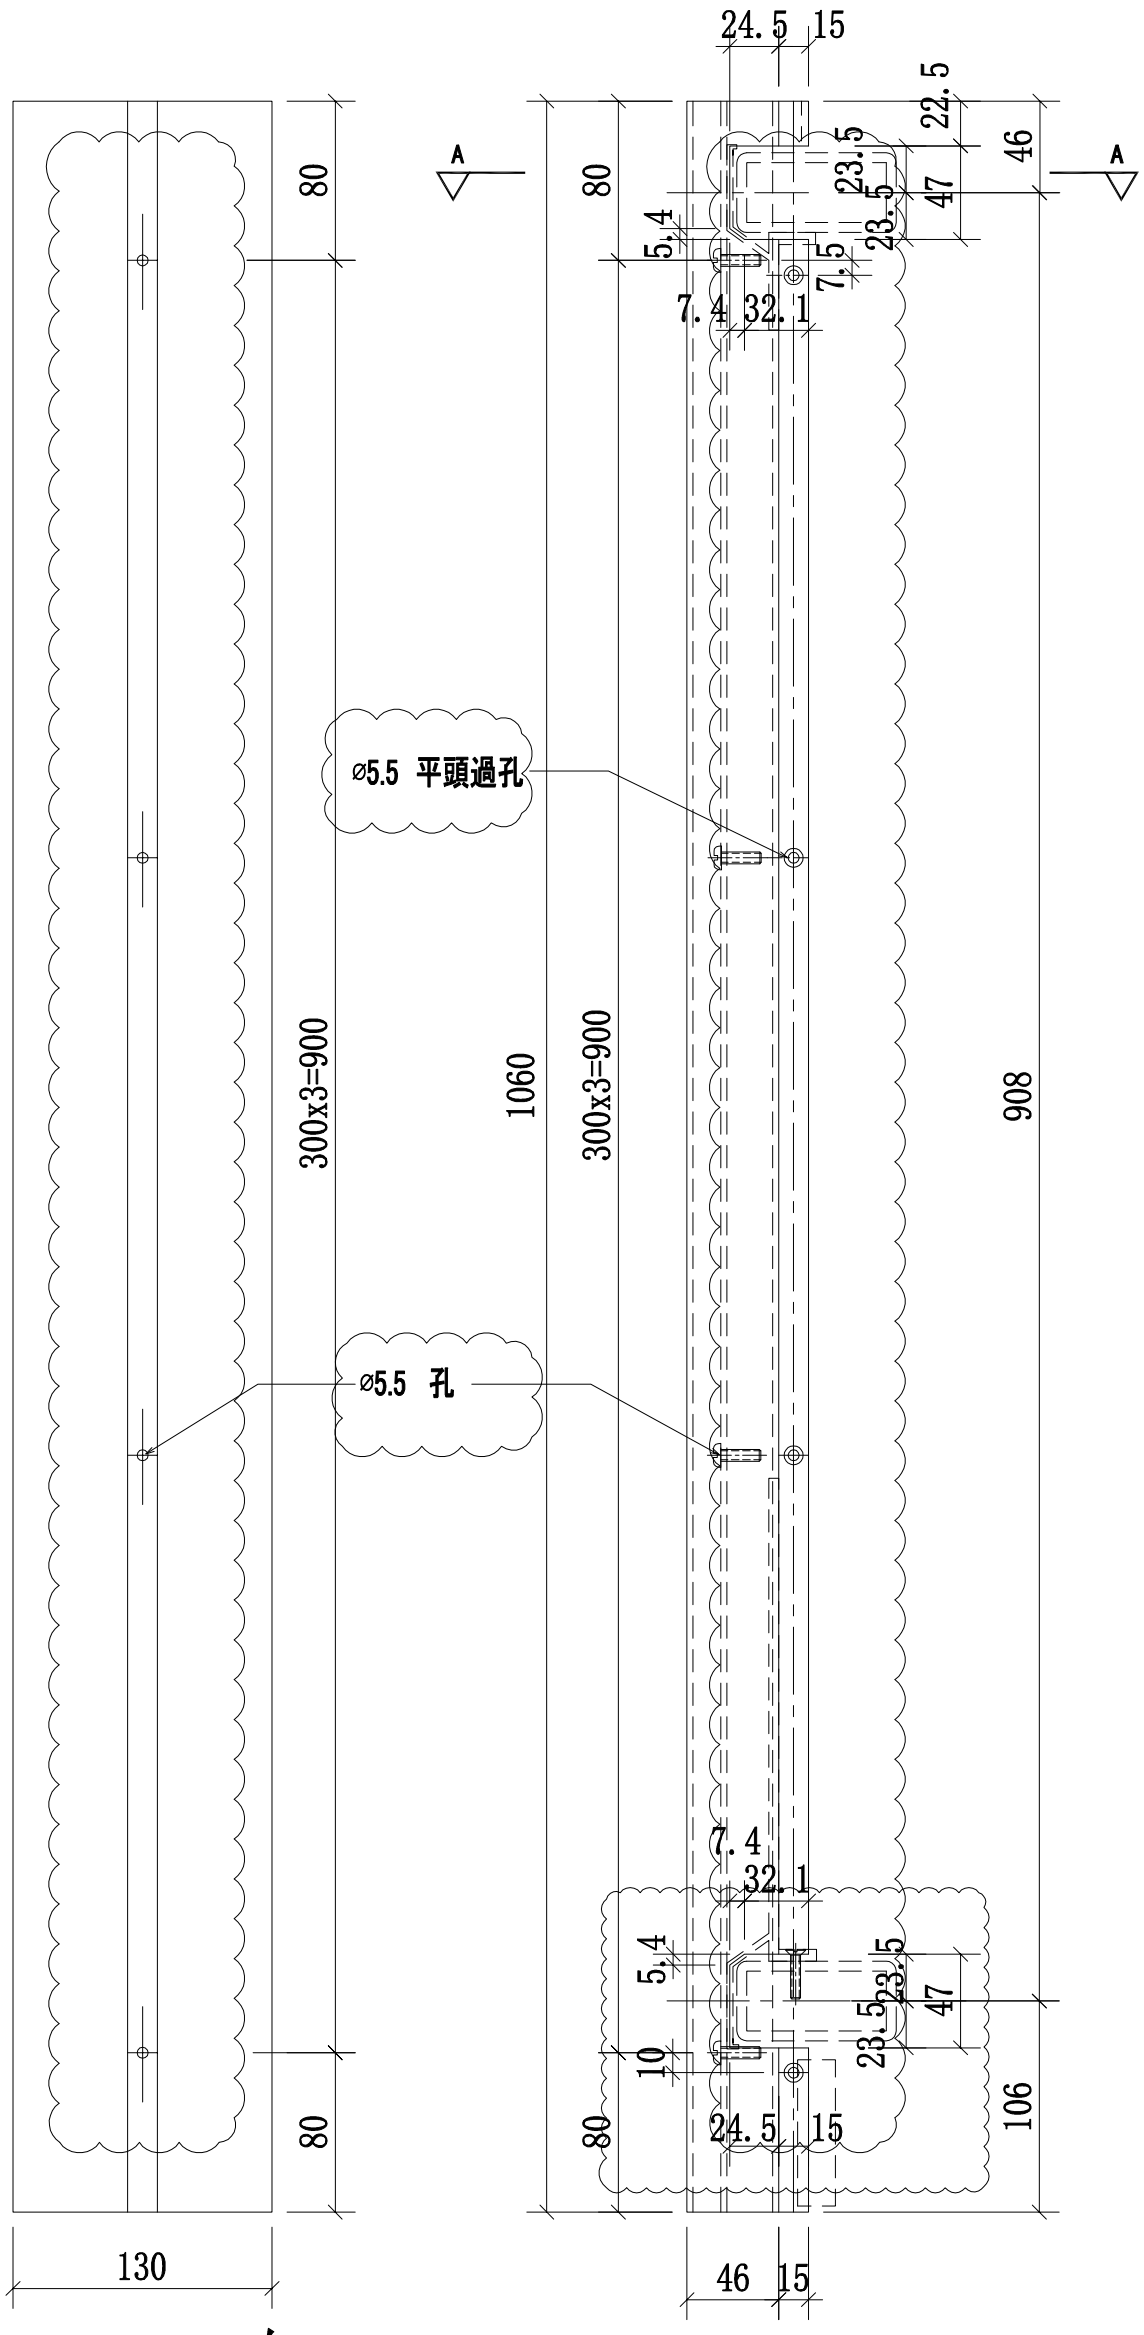

B向

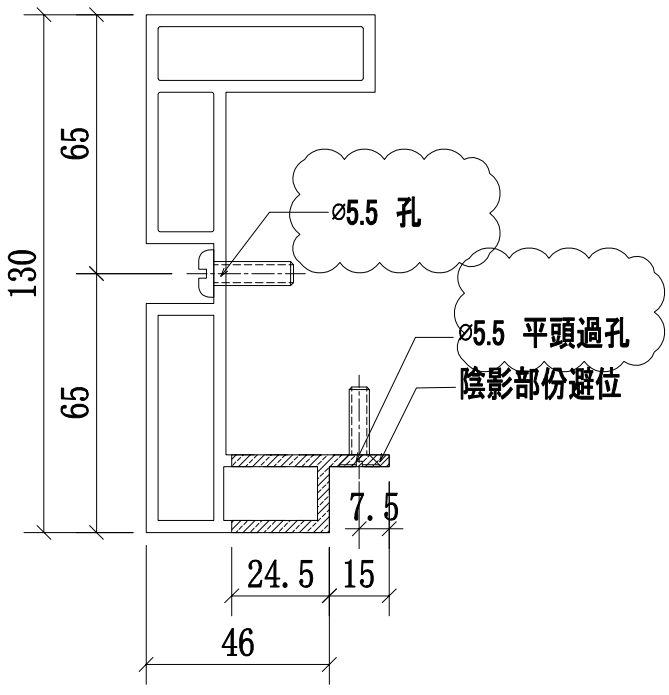

A-A
SCALE:2:1

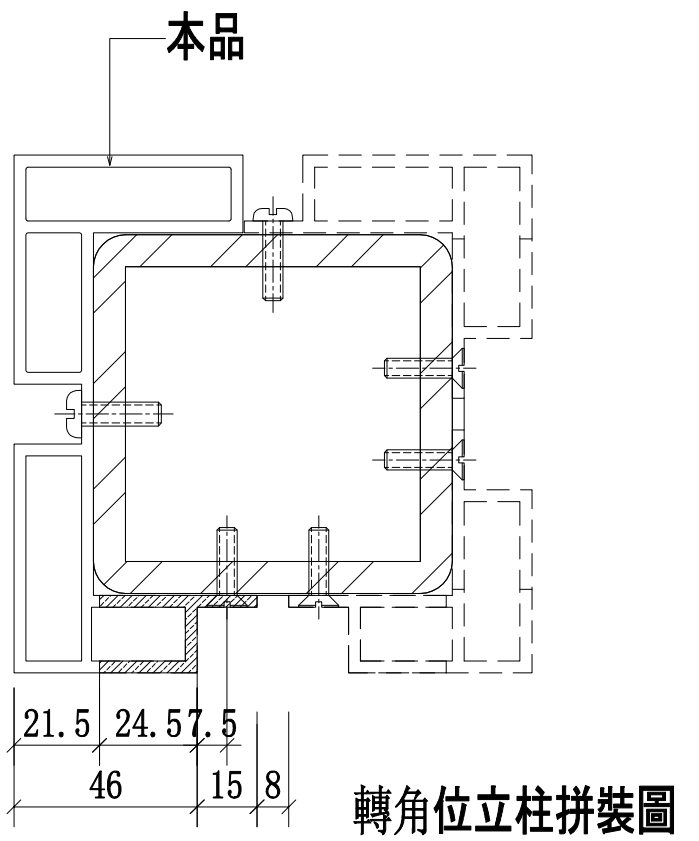


轉角位立柱拼裝圖


名稱	攔河轉角鋁材立柱	制圖	CJM	2021.01.15	修改	A		
材料	X85898(A4)	復核	—	—	日期	2021.03.24		
顏色	UCT806812XL-3	批準			圖號	55A,55,55B-MS09-MU03R		

美特鋁質 有限公司
MIDI Aluminium Fabricator Ltd.


工程號	J-852	地盤	亞皆老街／攔河

序號:	物料編號:	數量:	使用位置:	樓層:
1	55A-MS09-LMU04	3	SD-GB-5005A	T3/(2,20,21F)
2	55-MS09-LMU04	4	SD-GB-5005	T2/(2,20,21,22F)
3	55B-MS09-LMU04	3	SD-GB-5005B	T1/(2,20,21F)

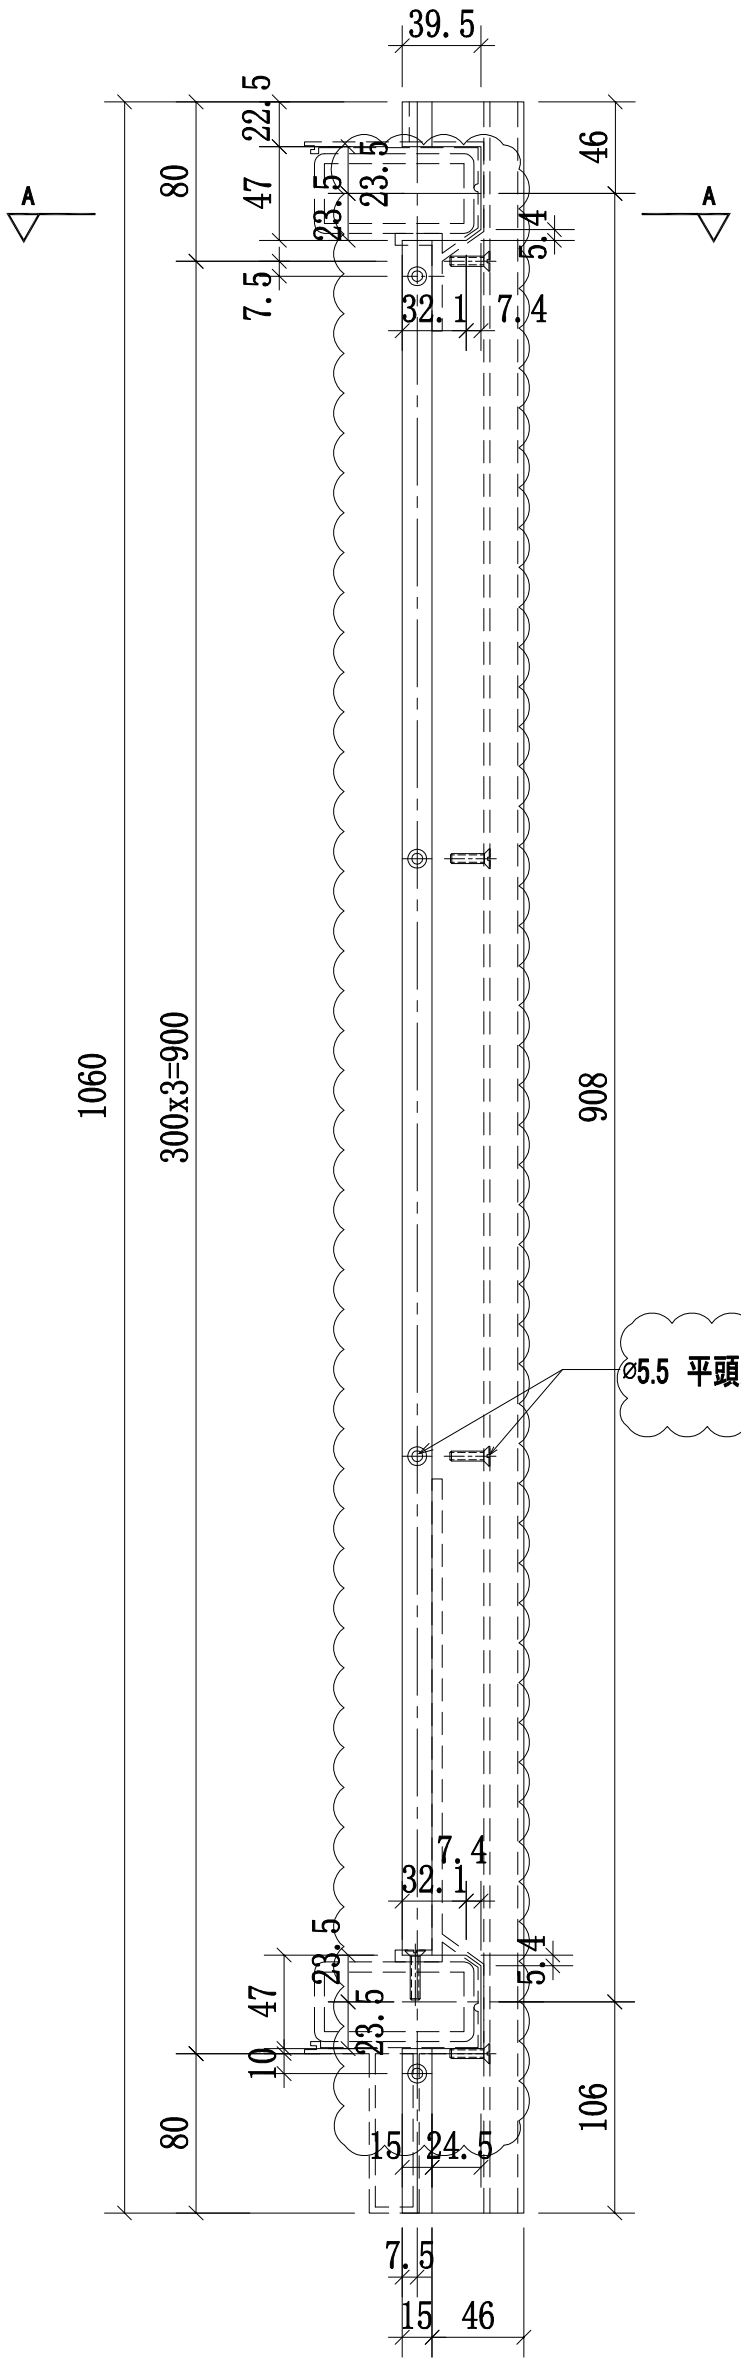

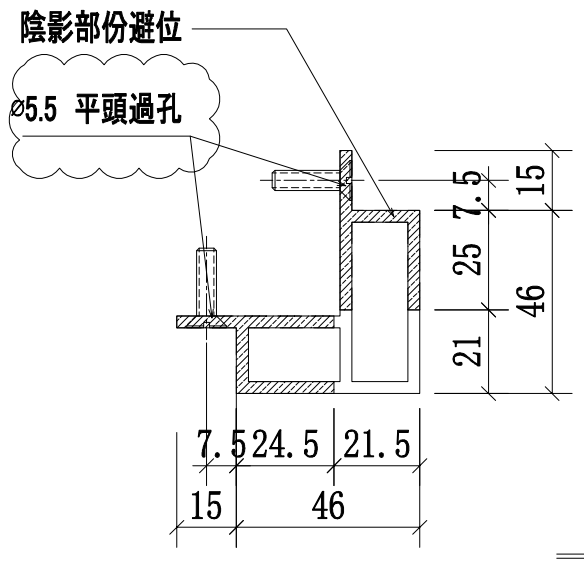

A-A
SCALE:2:1

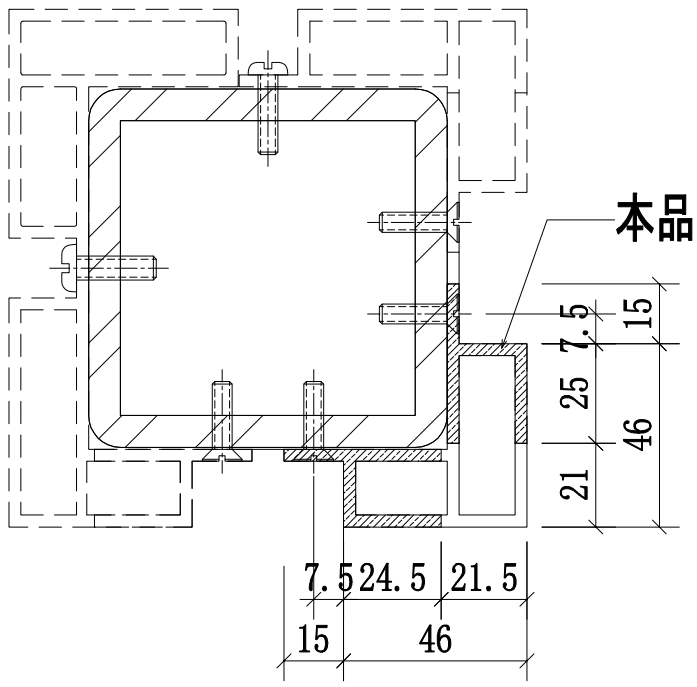


轉角位立柱拼裝圖


名稱	攔河轉角鋁材立柱	制圖	CJM	2021.01.15	修改	A		
材料	X85904(A10)	復核	—	—	日期	2021.03.24		
顏色	UCT806812XL-3	批準			圖號	55A,55,55B-MS09-MU04		

美特鋁質 有限公司
MIDI Aluminium Fabricator Ltd.


工程號	J-852	地盤	亞皆老街／攔河

序號:	物料編號:	數量:	使用位置:	樓層:
1	55A-MS09-LMU04R	3	SD-GB-5005A	T3/(2,20,21F)
2	55-MS09-LMU04R	4	SD-GB-5005	T2/(2,20,21,22F)
3	55B-MS09-LMU04R	3	SD-GB-5005B	T1/(2,20,21F)

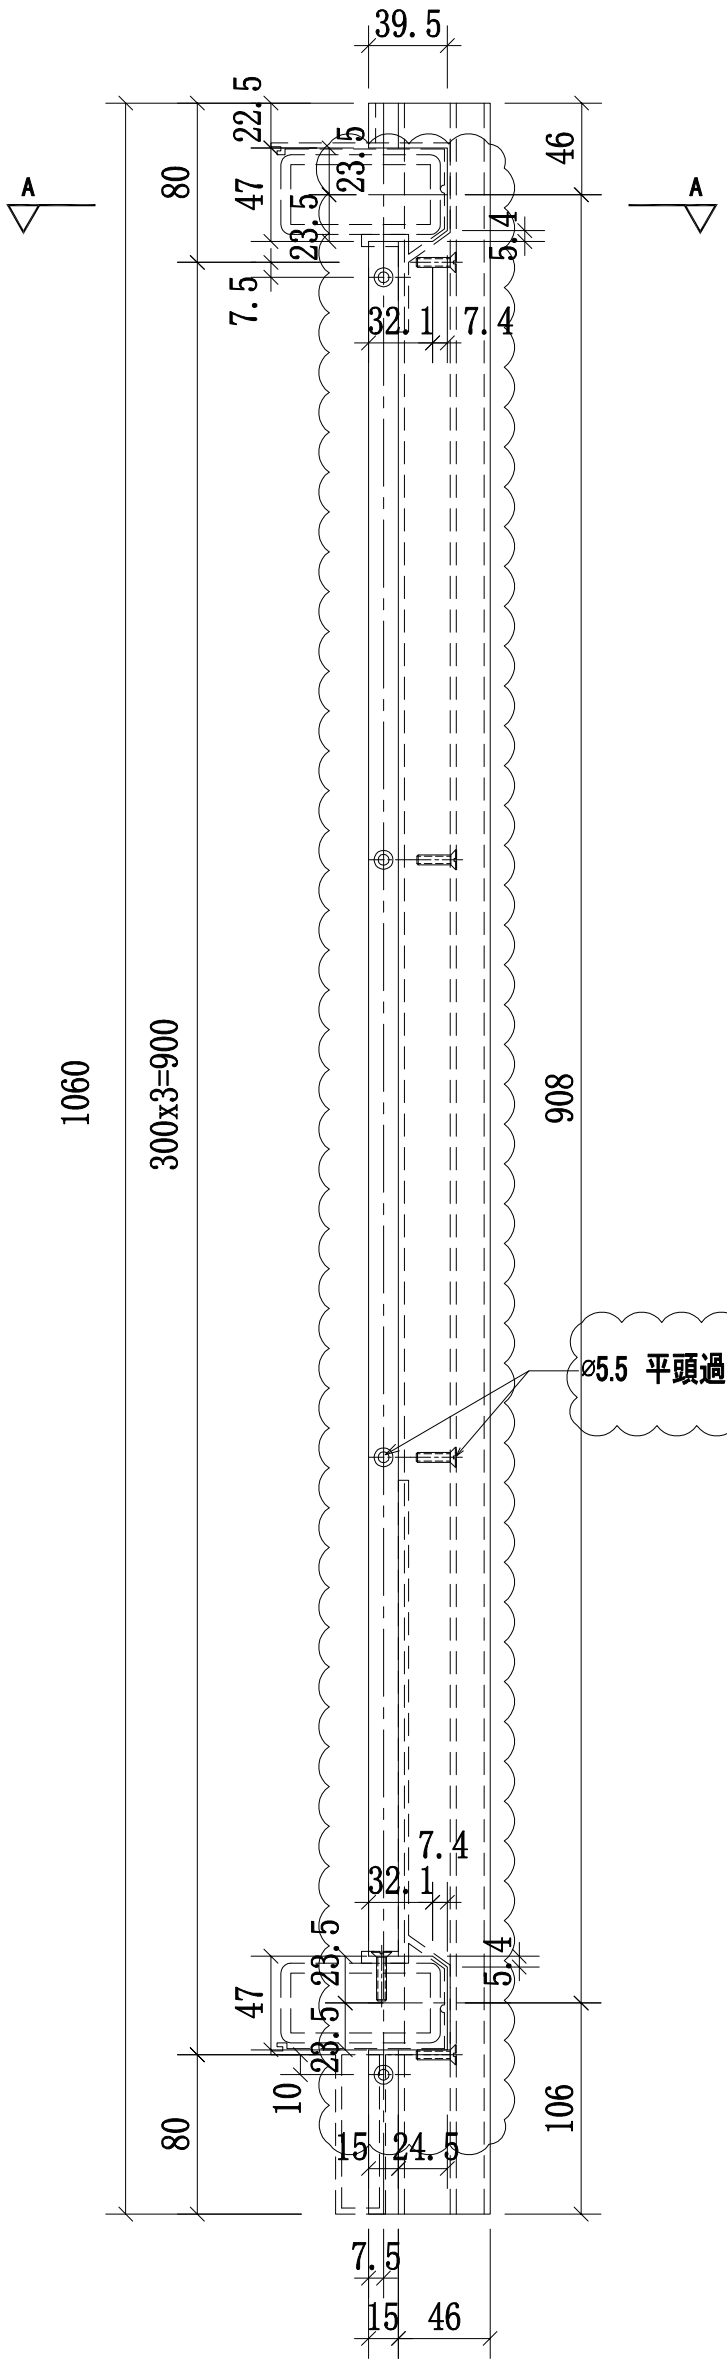

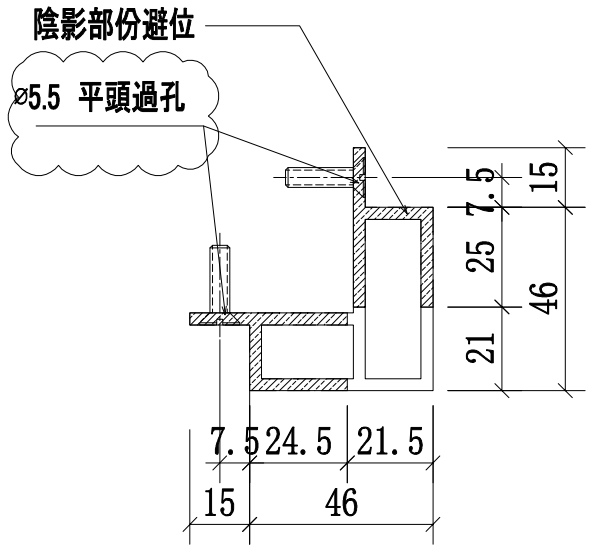

A-A
SCALE:2:1

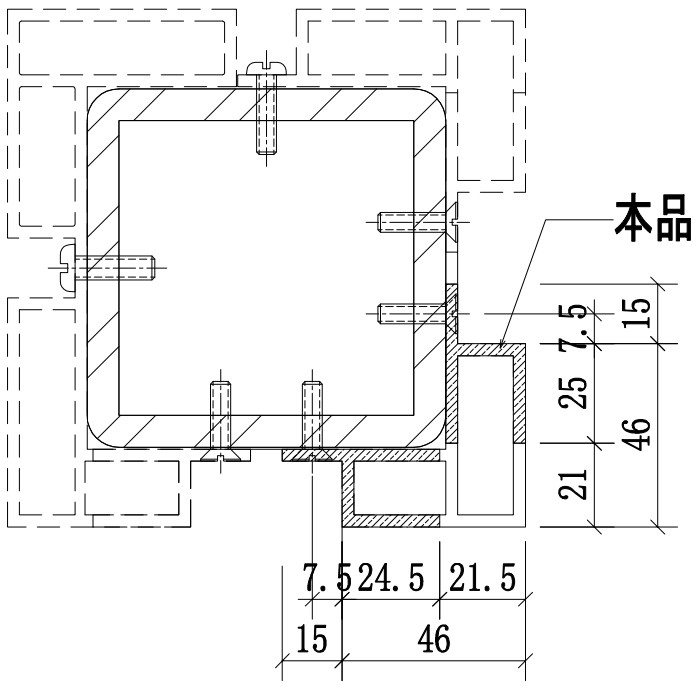


轉角位立柱拼裝圖


名稱	攔河轉角鋁材立柱	制圖	CJM	2021.01.15	修改	A		
材料	X85904(A10)	復核	—	—	日期	2021.03.24		
顏色	UCT806812XL-3	批準			圖號	55A,55,55B-MS09-MU04R		

美特鋁質 有限公司
MIDI Aluminium Fabricator Ltd.


工程號	J-852	地盤	亞皆老街／攔河

序號:	物料編號:	數量:	使用位置:	樓層:
1	55A-MS09-LMU05	3	SD-GB-5005A	T3/(2,20,21F)
2	55-MS09-LMU05	4	SD-GB-5005	T2/(2,20,21,22F)
3	55B-MS09-LMU05	3	SD-GB-5005B	T1/(2,20,21F)

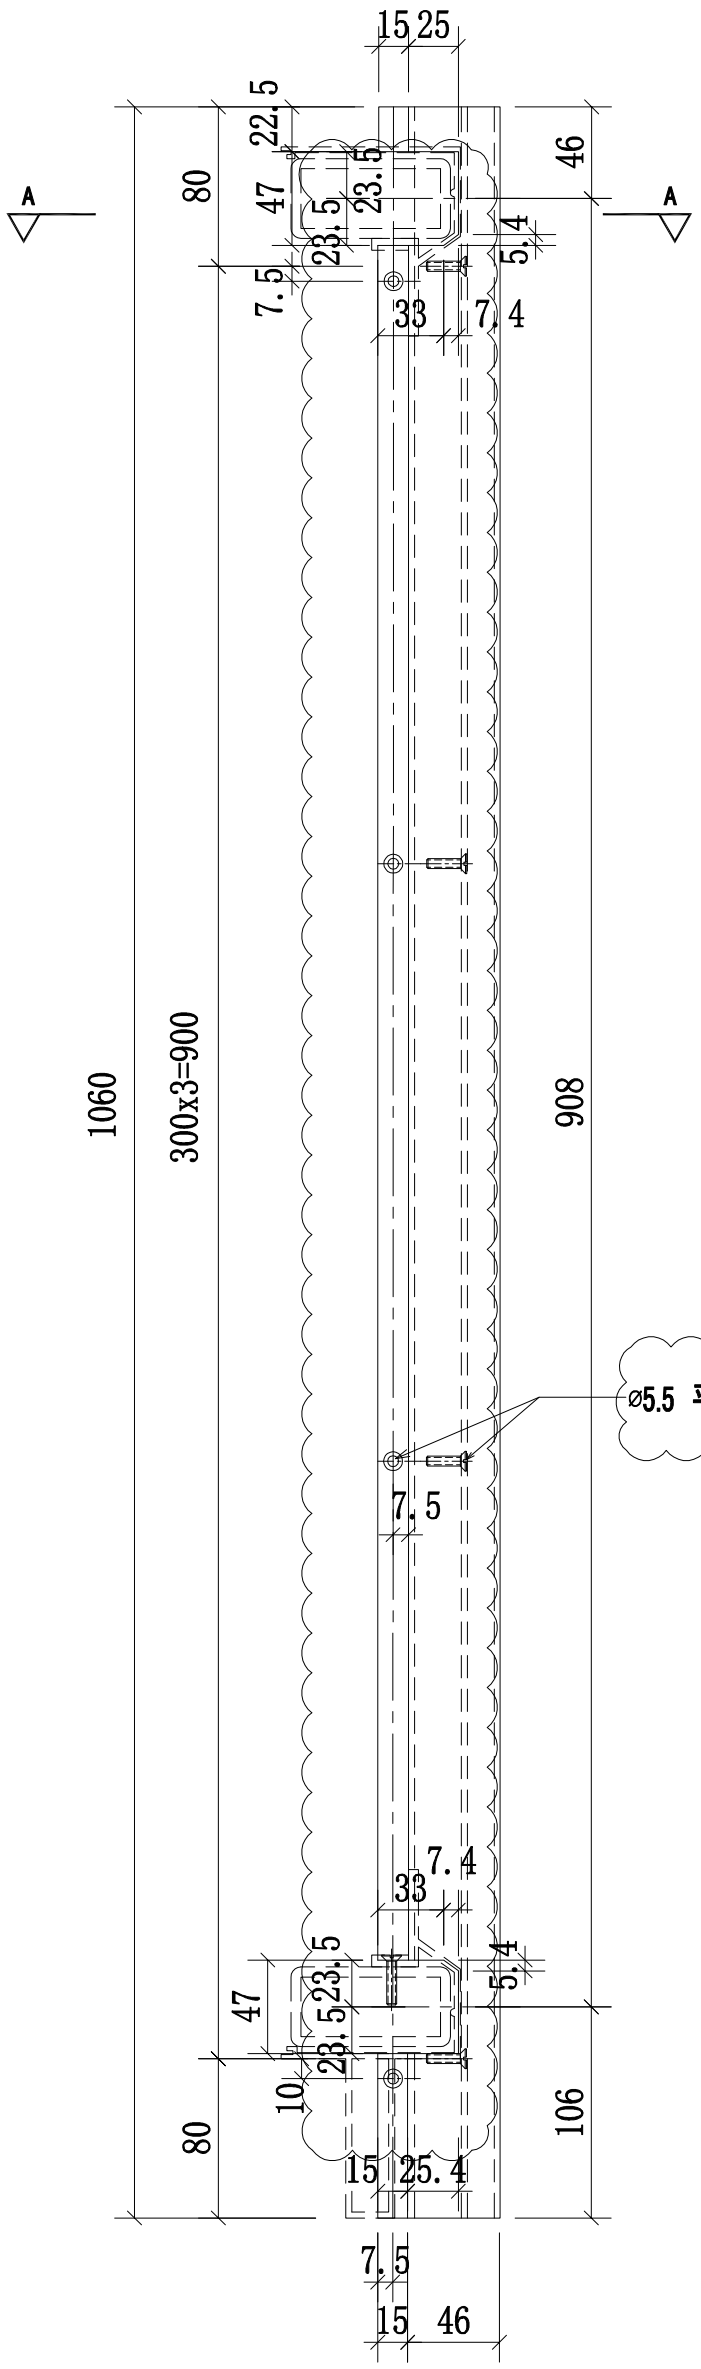

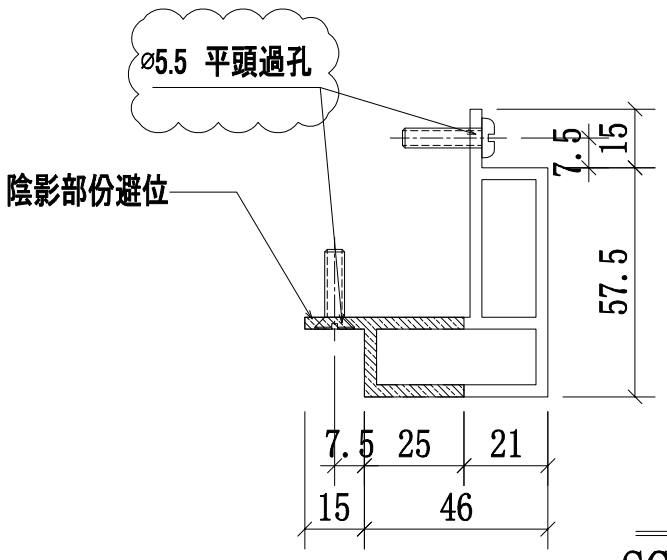

A-A
SCALE:2:1

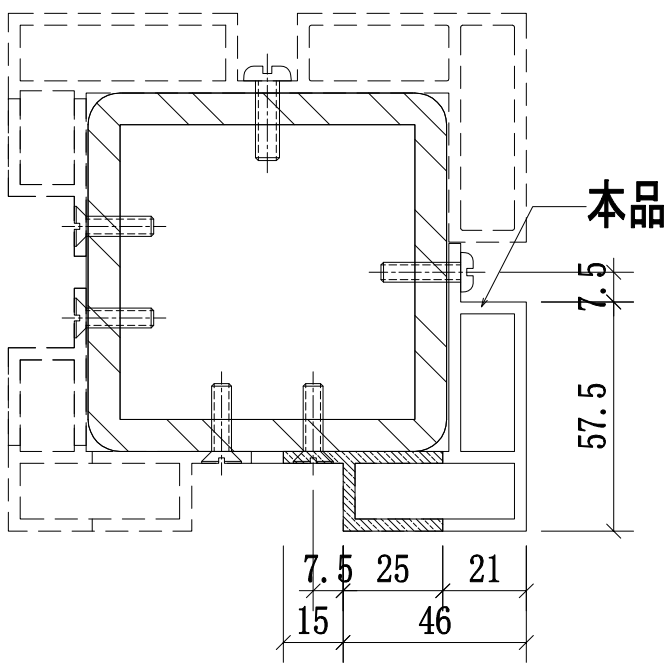


轉角位立柱拼裝圖


名稱	攔河轉角鋁材立柱	制圖	CJM	2021.01.15	修改	A		
材料	X85905(A11)	復核	—	—	日期	2021.03.24		
顏色	UCT806812XL-3	批準			圖號	55A,55,55B-MS09-MU05		

美特鋁質 有限公司
MIDI Aluminium Fabricator Ltd.


工程號	J-852	地盤	亞皆老街／攔河

序號:	物料編號:	數量:	使用位置:	樓層:
1	55A-MS09-LMU05R	**3**	SD-GB-5005A	T3/(2,20,21F)
2	55-MS09-LMU05R	**4**	SD-GB-5005	T2/(2,20,21,22F)
3	55B-MS09-LMU05R	**3**	SD-GB-5005B	T1/(2,20,21F)

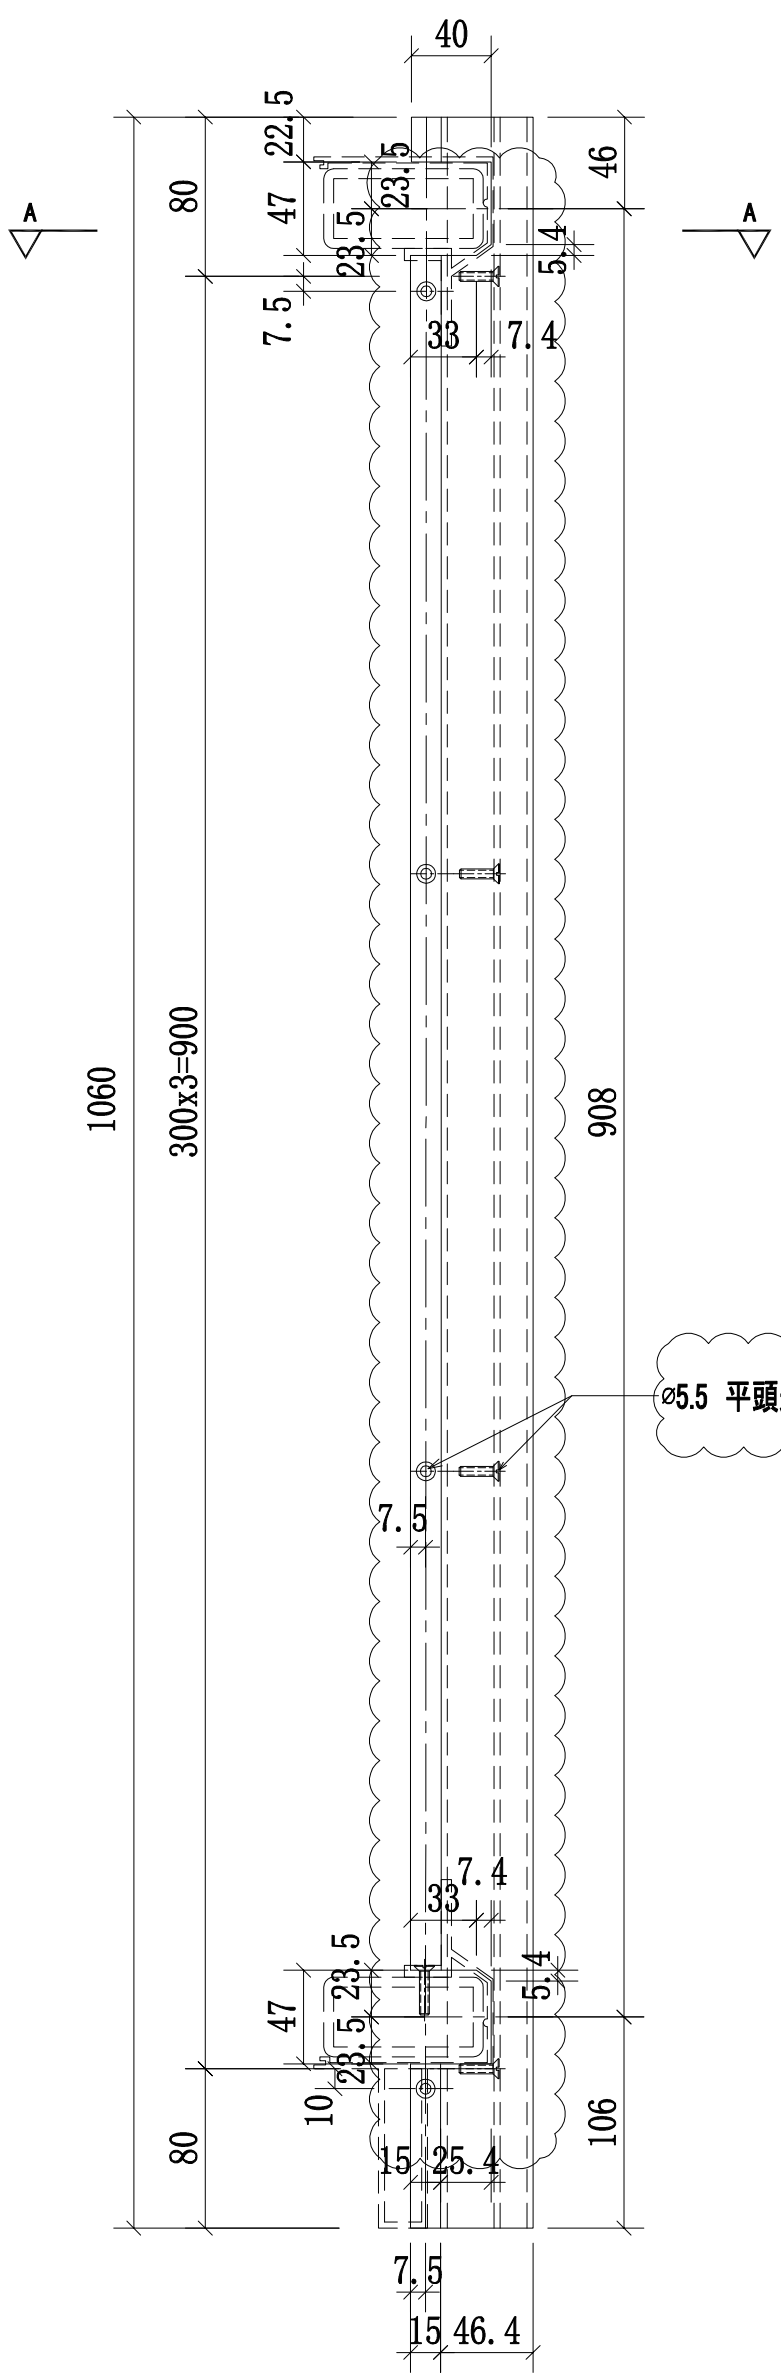

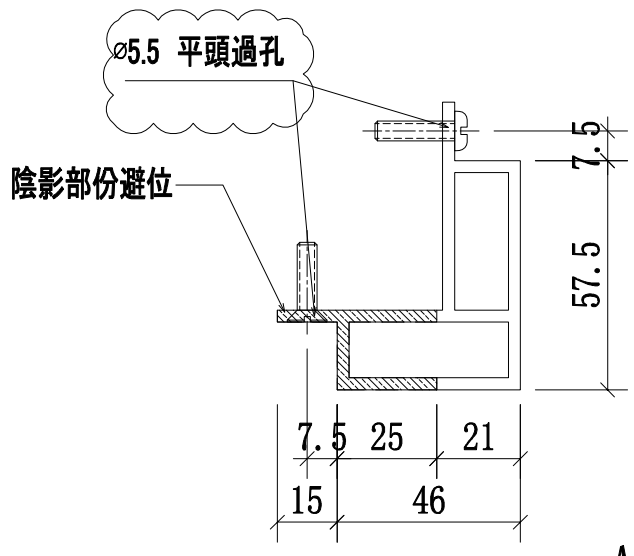

A-A
SCALE:2:1

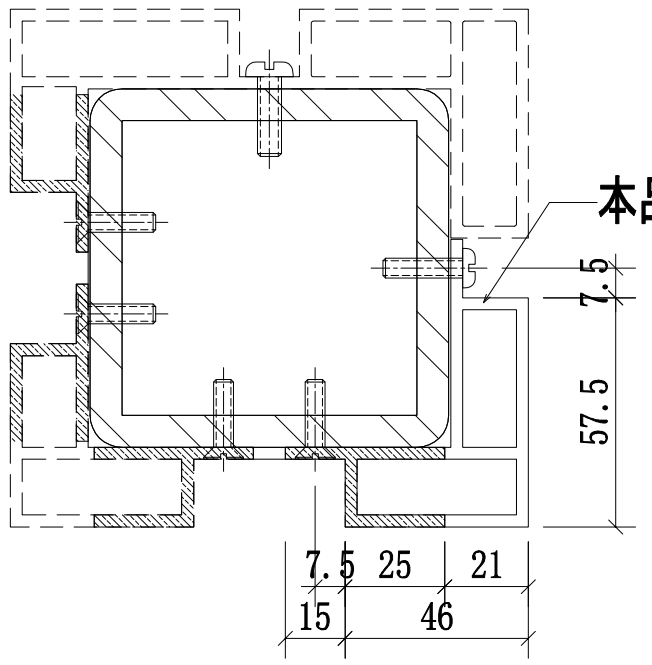


轉角位立柱拼裝圖

名稱	攔河轉角鋁材立柱	制圖	CJM	2021.01.15	修改	A		
材料	X85905(A11)	復核	—	—	日期	2021.03.24		
顏色	UCT806812XL-3	批準			圖號	55A,55,55B-MS09-MU05R		

美特鋁質 有限公司
MIDI Aluminium Fabricator Ltd.

工程號	J-852	地盤	亞皆老街／攔河

序號:	物料編號:	數量:	使用位置:	樓層:
1	55A-MS09-LMU06	12	SD-GB-5005A	T3/(2,20,21F)
2	55-MS09-LMU06	16	SD-GB-5005	T2/(2,20,21,22F)
3	55B-MS09-LMU06	12	SD-GB-5005B	T1/(2,20,21F)

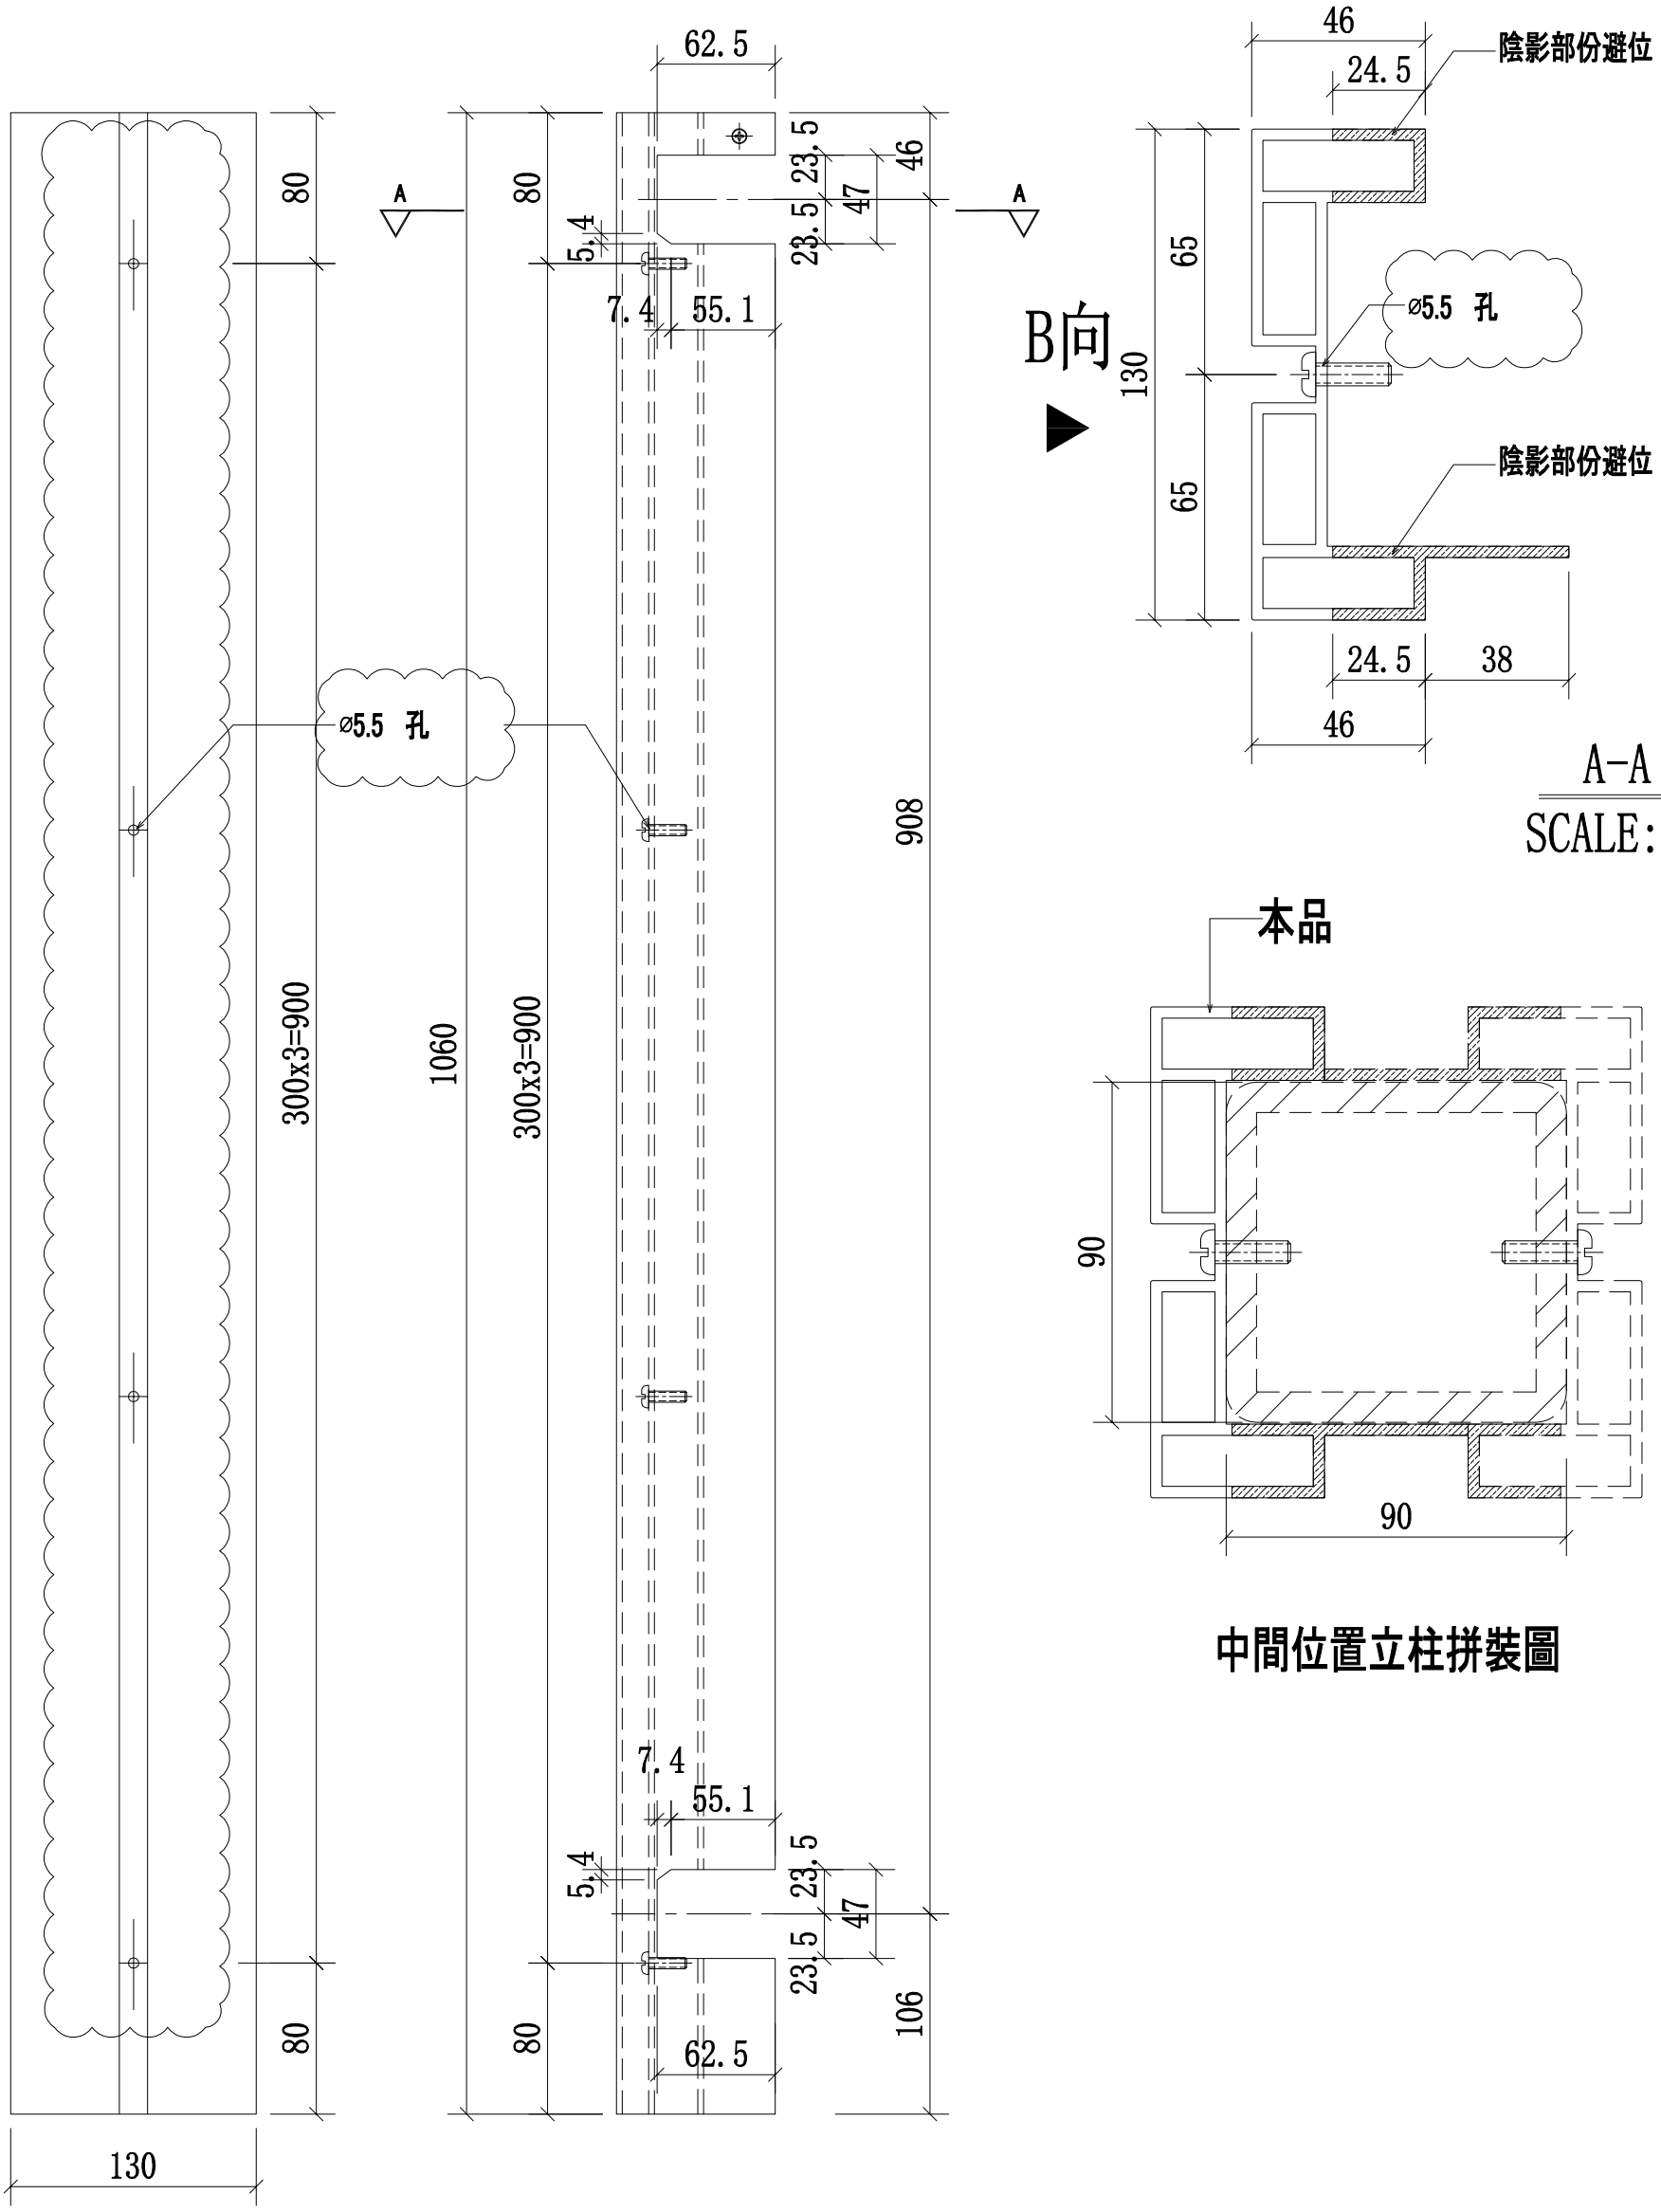



名稱	攔河中間鋁材立柱	制圖	CJM	2021.01.15	修改	A		
材料	X85899(A5)	復核	—	—	日期	2021.03.24		
顏色	UCT806812XL-3	批準			圖號	55A,55,55B-MS09-MU06		

美特鋁質 有限公司
MIDI Aluminium Fabricator Ltd.


工程號	J-852	地盤	亞皆老街／攔河

序號:	物料編號:	數量:	使用位置:	樓層:
1	55A-MS09-LMU07	12	SD-GB-5005A	T3/(2,20,21F)
2	55-MS09-LMU07	16	SD-GB-5005	T2/(2,20,21,22F)
3	55B-MS09-LMU07	12	SD-GB-5005B	T1/(2,20,21F)

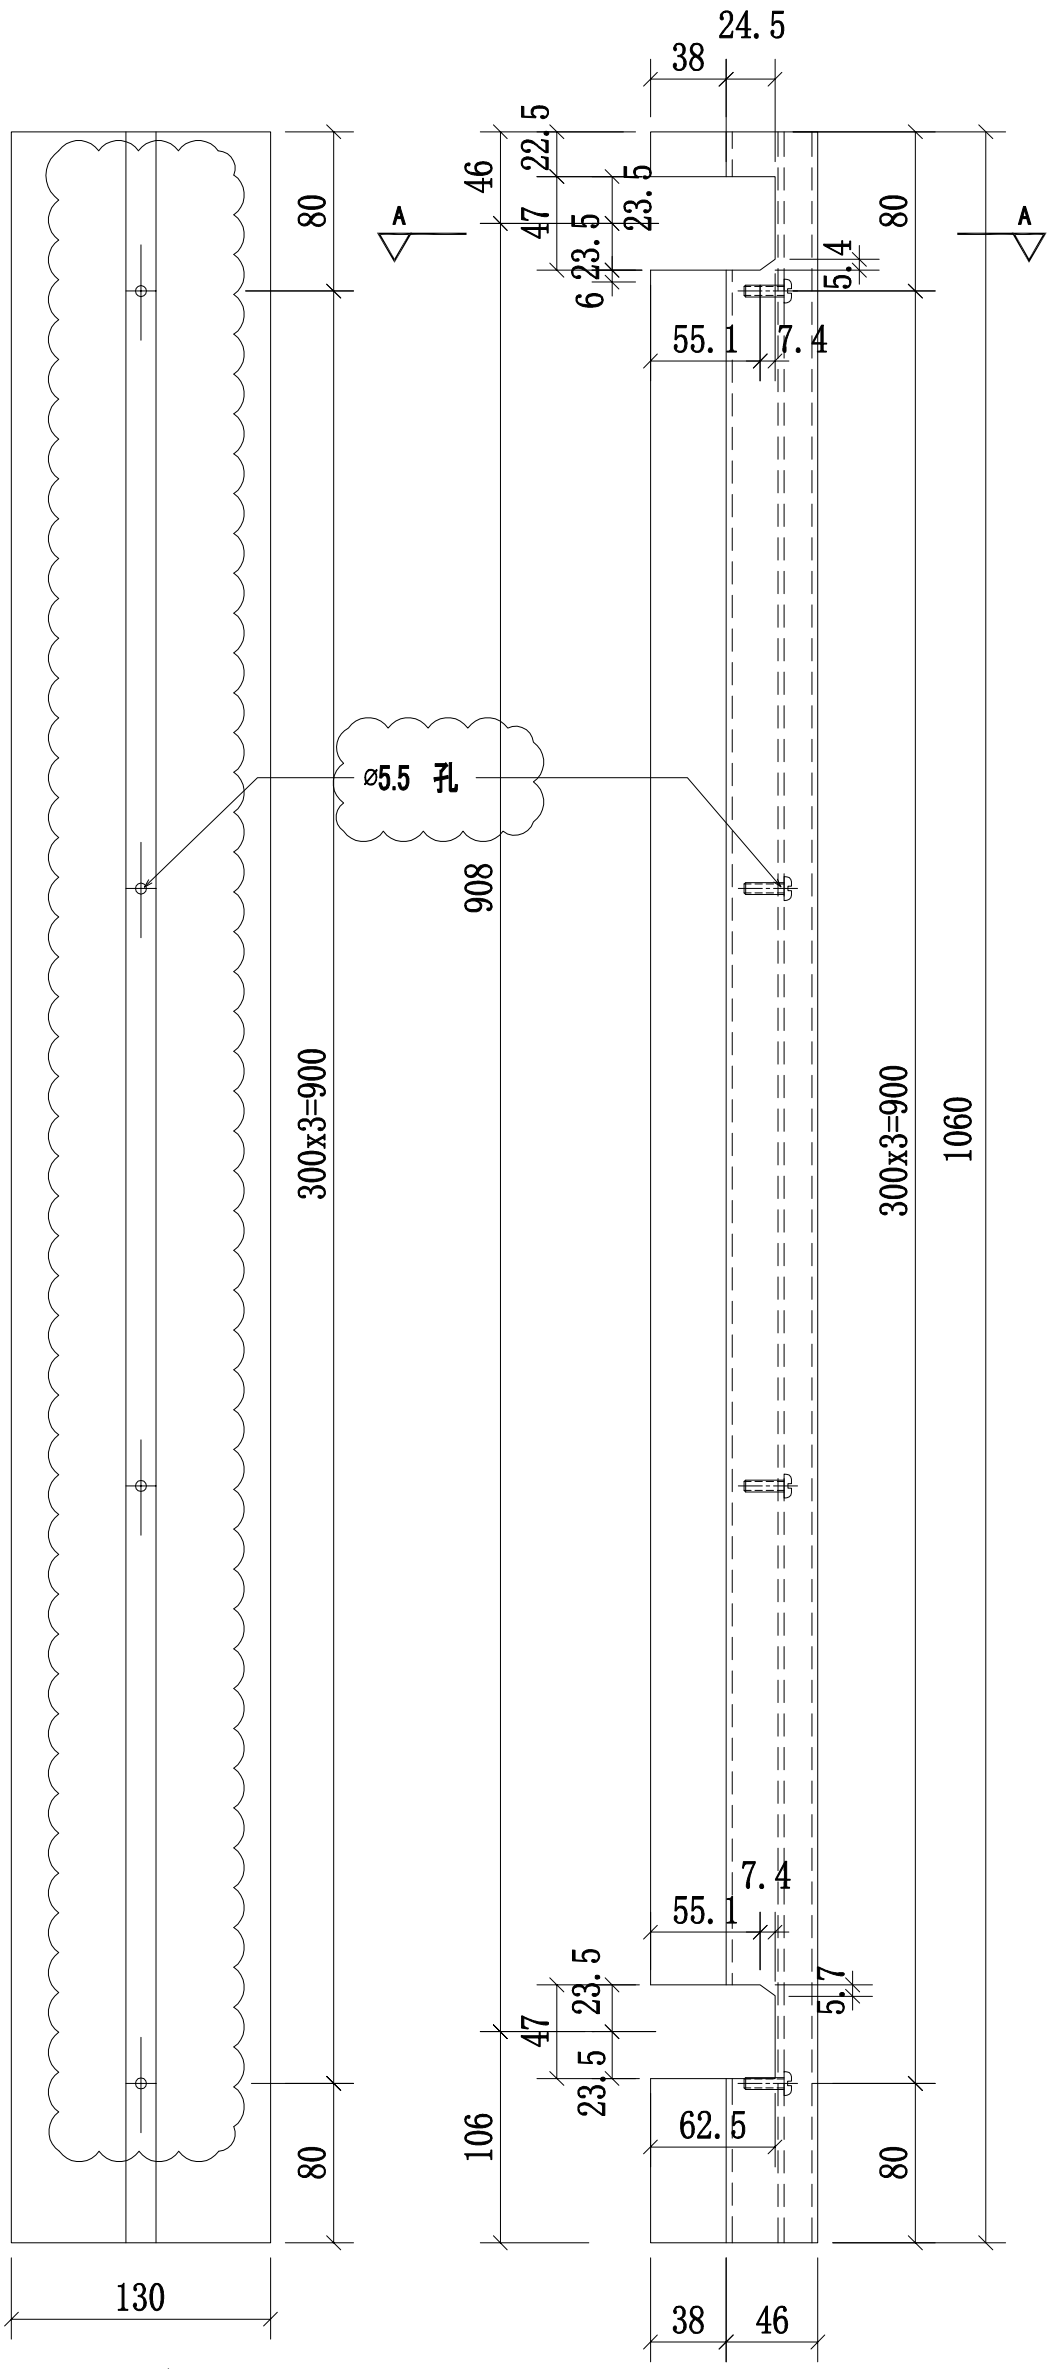

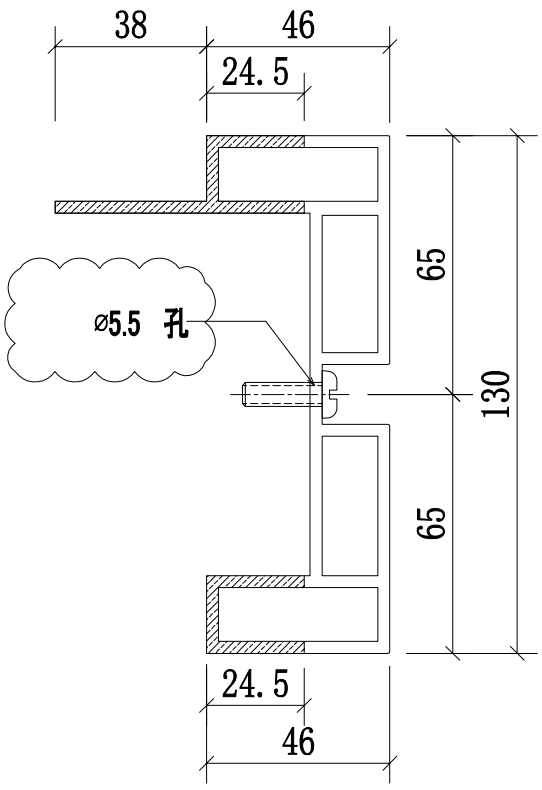



A-A
SCALE:2:1

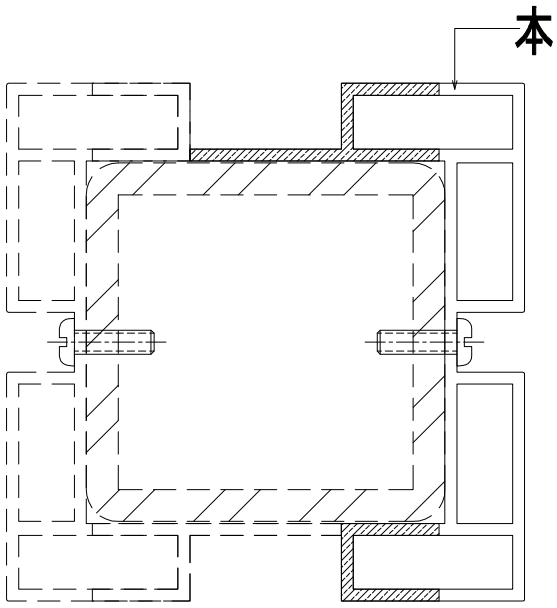

中間位置立柱拼裝圖

名稱	攔河中間鋁材立柱	制圖	CJM	2021.01.15	修改	A		
材料	X85899(A5)	復核	—	—	日期	2021.03.24		
顏色	UCT806812XL-3	批準			圖號	55A,55,55B-MS09-MU07		

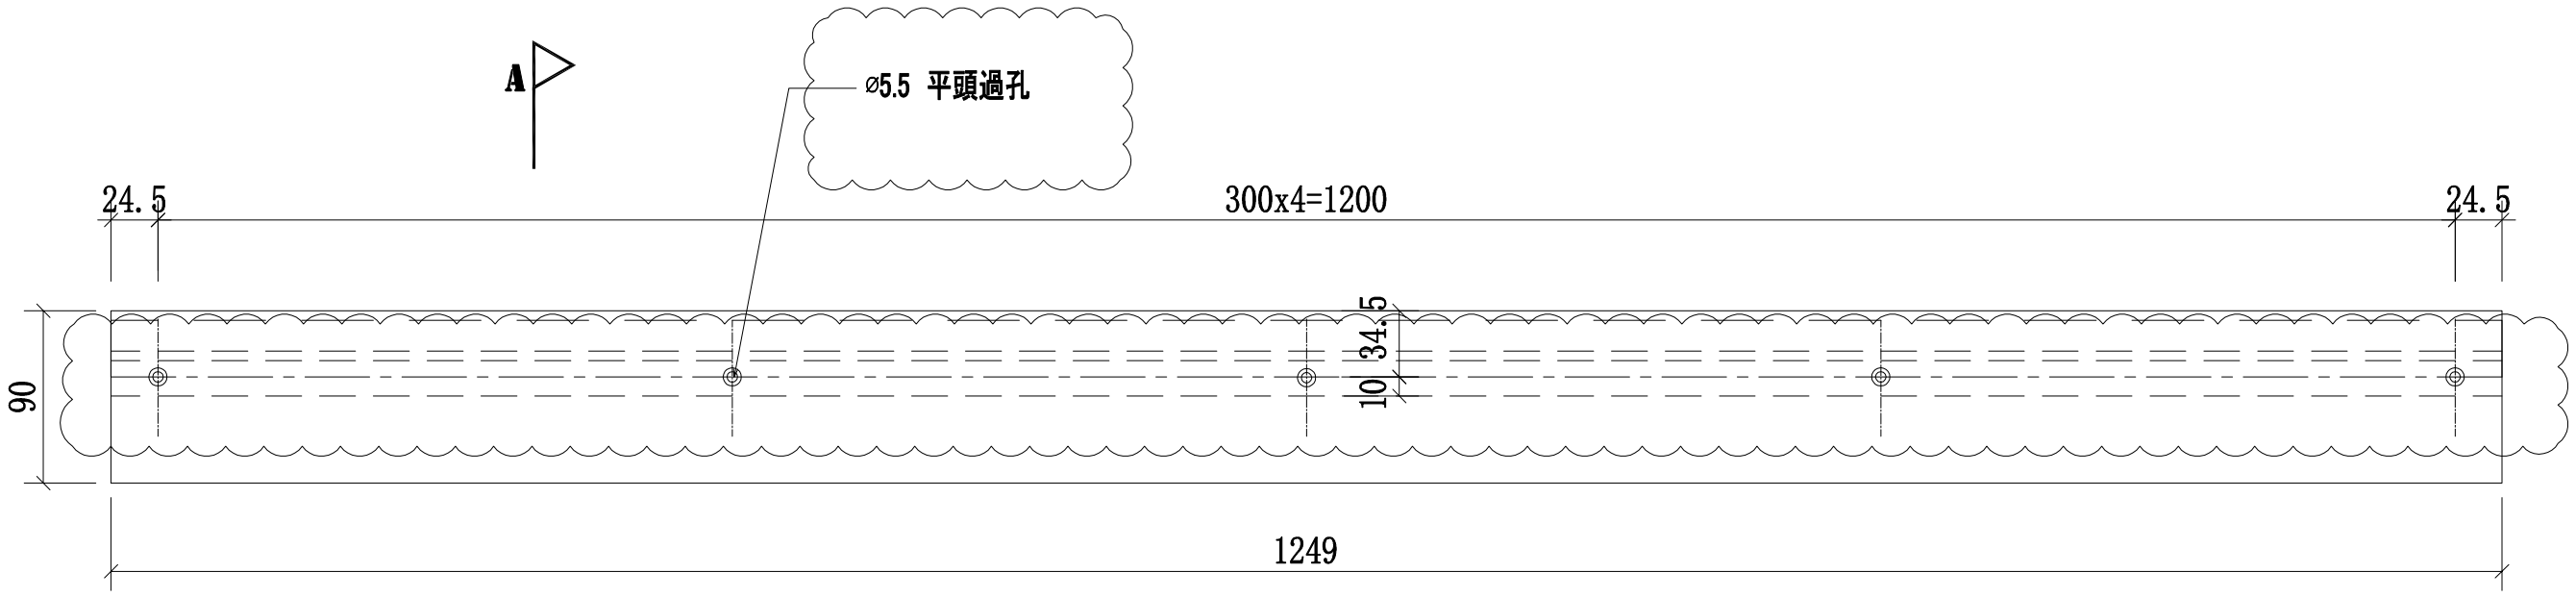

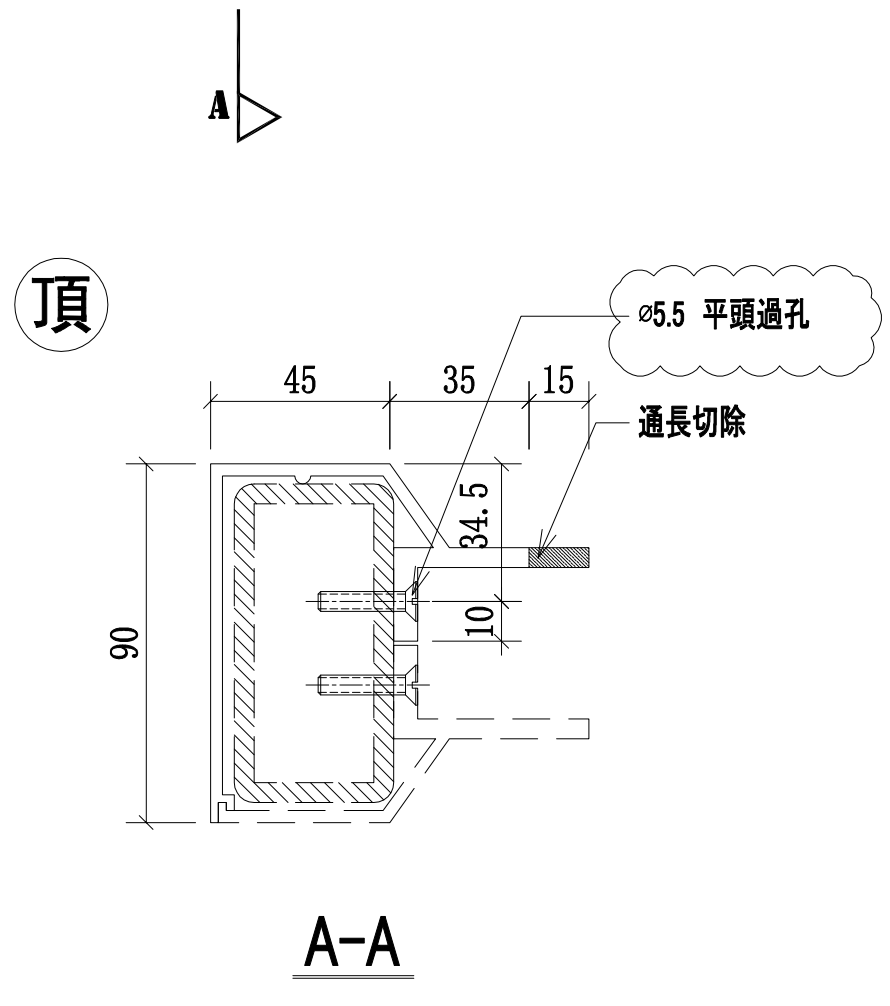

A-A

序號	物料編號:	數量	L:	使用位置:	樓層
01	55A-MS09-LTR01-A6(頂)	6	1249	SD-GB-5005A	T3/(2,20,21F)
02	55-MS09-LTR01-A6(頂)	8	1249	SD-GB-5005	T2/(2,20,21,22F)
03	55B-MS09-LTR01-A6(頂)	6	1249	SD-GB-5005B	T1/(2,20,21F)


美特鋁質 有限公司
MIDI Aluminium Fabricator Ltd.

工程號	J-852
地盤	亞皆老街/欄河


修改	日期	圖號
A	2021.03.23	55-MS09-LTR01-A6(頂)
2021.01.15	—	

制圖	復核	批準
CJM	—	

名稱	欄河鋁橫梁
材料	X85900(A6)
顏色	UCT806812XL-3

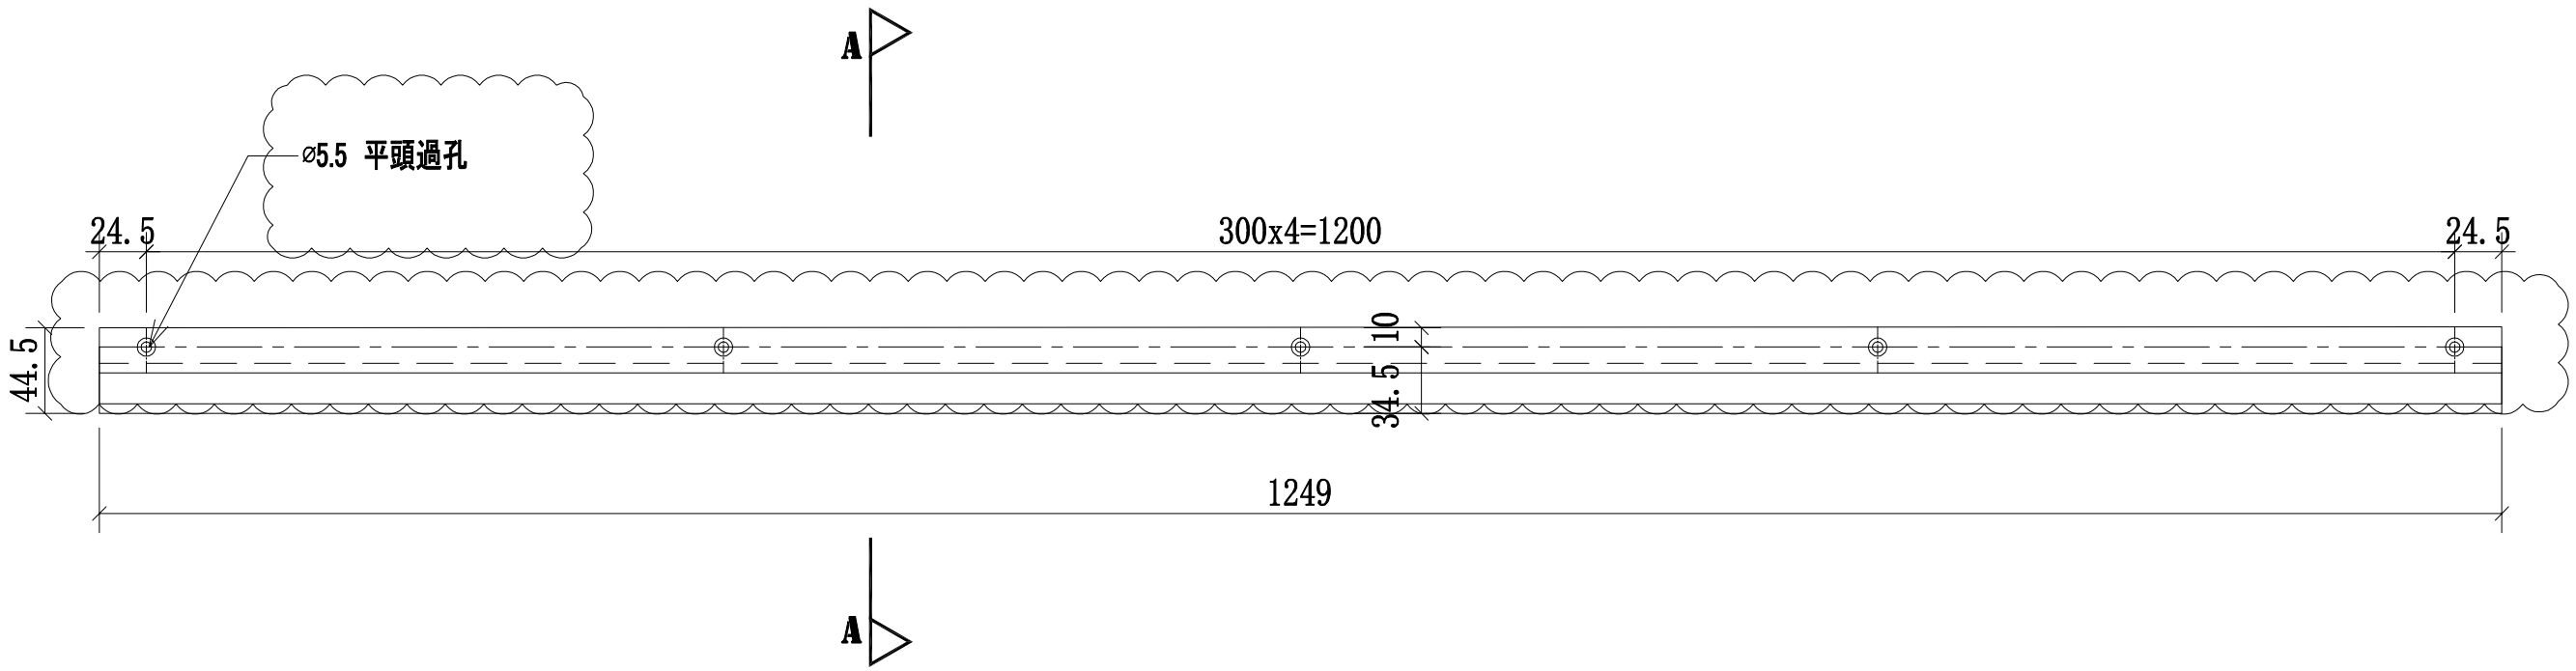

頂

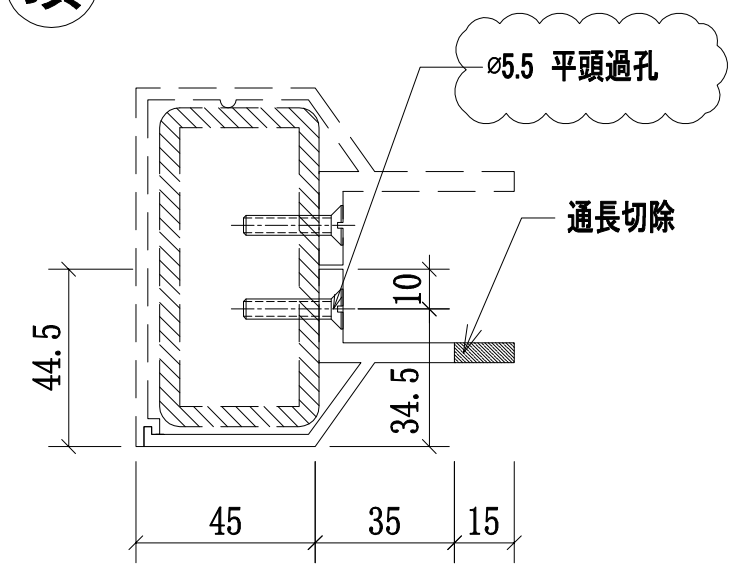


A-A


序號	物料編號	數量	L:	使用位置	樓層
01	55A-MS09-LTR01-A7(頂)	6	1249	SD-GB-5005A	T3/(2,20,21F)
02	55-MS09-LTR01-A7(頂)	8	1249	SD-GB-5005	T2/(2,20,21,22F)
03	55B-MS09-LTR01-A7(頂)	6	1249	SD-GB-5005B	T1/(2,20,21F)

美特鋁質 有限公司
MIDI Aluminium Fabricator Ltd.

工程號	J-852
地盤	亞皆老街/欄河

修改	A		
日期	2021.03.23		
圖號	55-MS09-LTR01-A7(頂)		
2021.01.15	—		
制圖	CJM		
復核	—		
批準			
名稱	欄河鋁橫梁		
材料	X85901(A7)		
顏色	UCT806812XL-3		

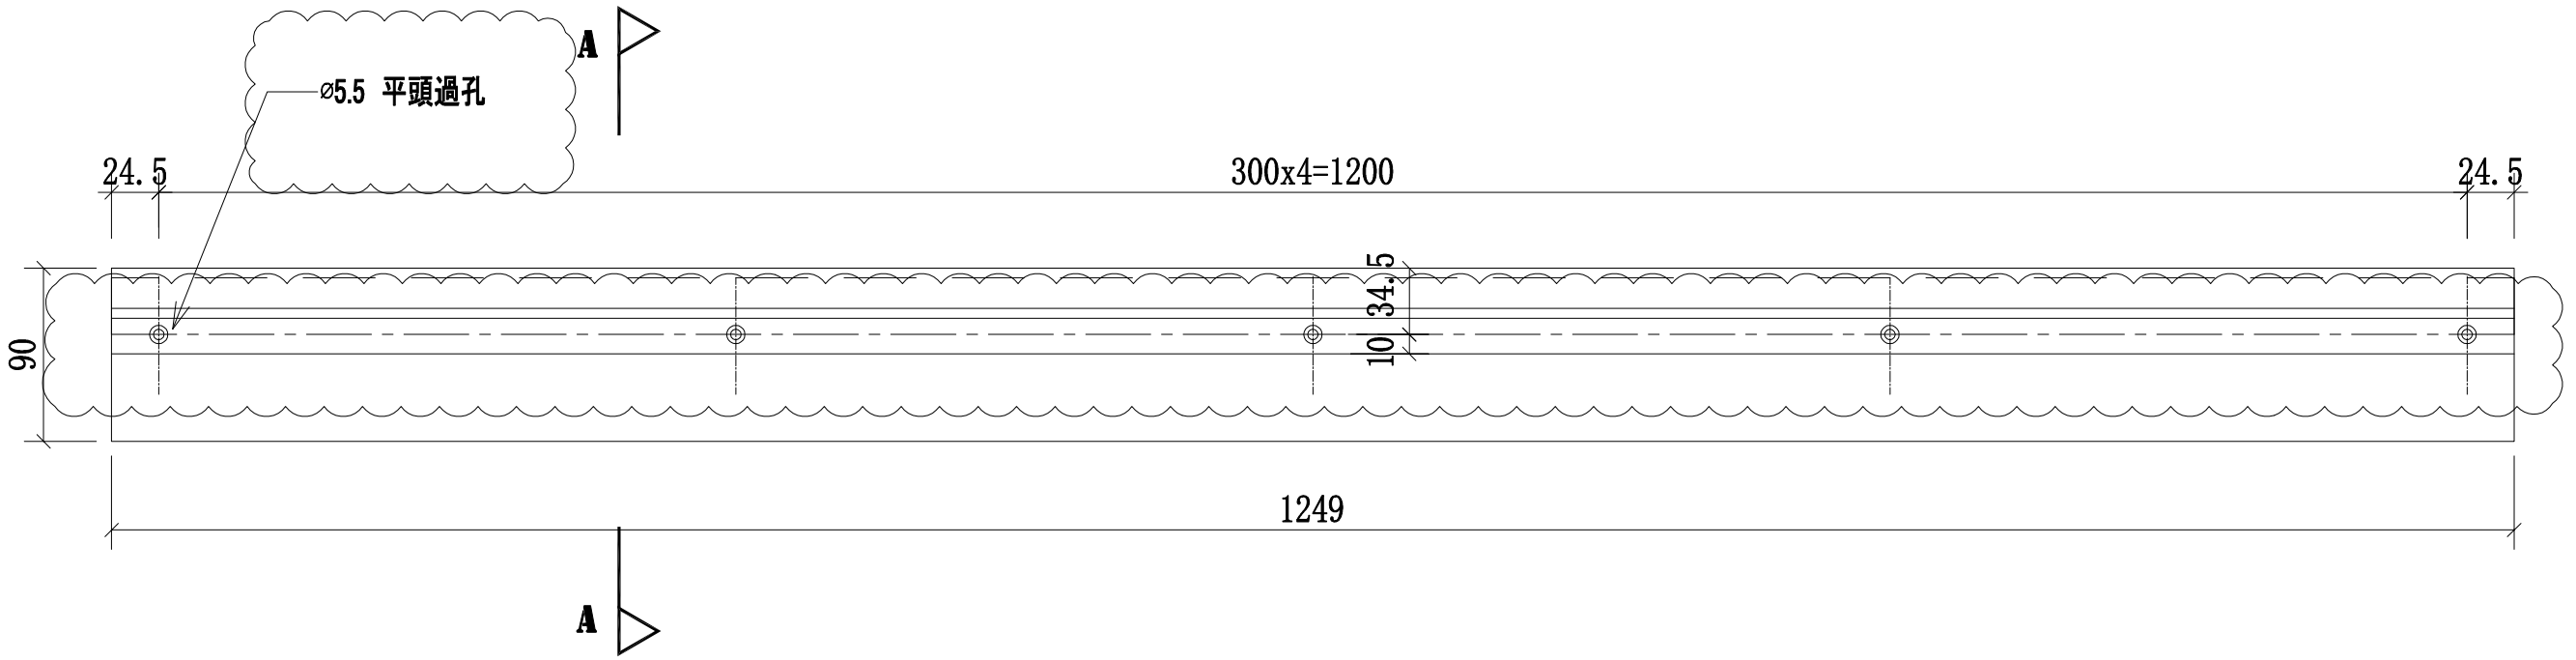

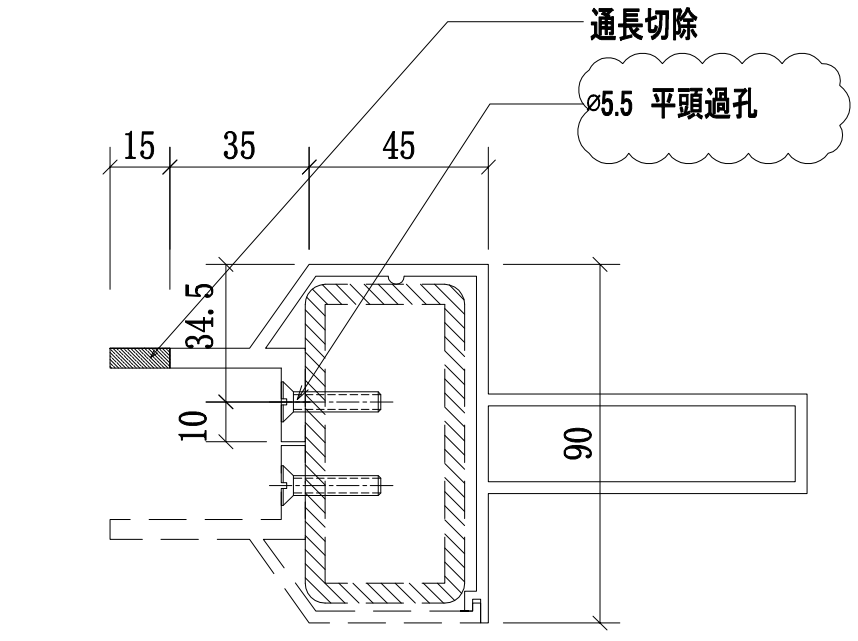

底


A-A

序號	物料編號	數量	L:	使用位置	樓層
01	55A-MS09-LTR02-A8(底)	6	1249	SD-GB-5005A	T3/(2,20,21F)
02	55-MS09-LTR02-A8(底)	8	1249	SD-GB-5005	T2/(2,20,21,22F)
03	55B-MS09-LTR02-A8(底)	6	1249	SD-GB-5005B	T1/(2,20,21F)


美特鋁質 有限公司
MIDI Aluminium Fabricator Ltd.

工程號	J-852
地盤	亞皆老街/欖河

修改	A	2021.01.15	—
日期	2021.03.23	CJM	—
圖號	55-MS09-TR02-A8(底)	制圖	復核	批準
名稱	欖河鋁橫梁		
材料	X85902(A8)		
顏色	UCT806812XL-3		

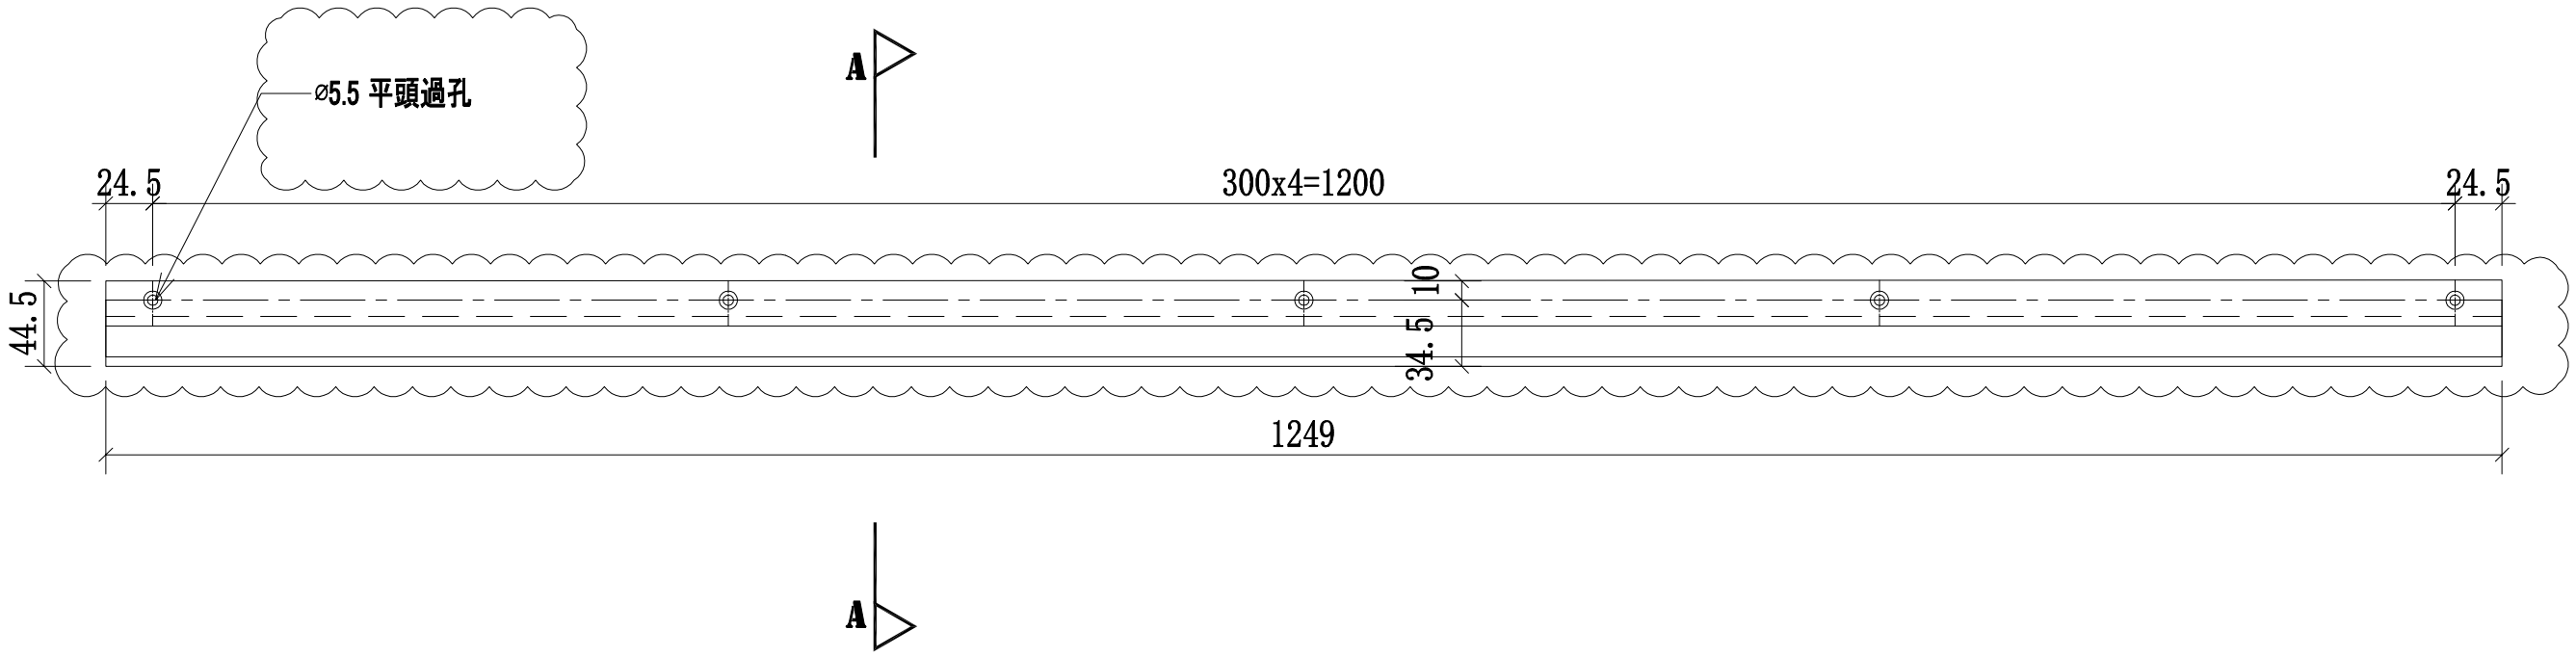

底

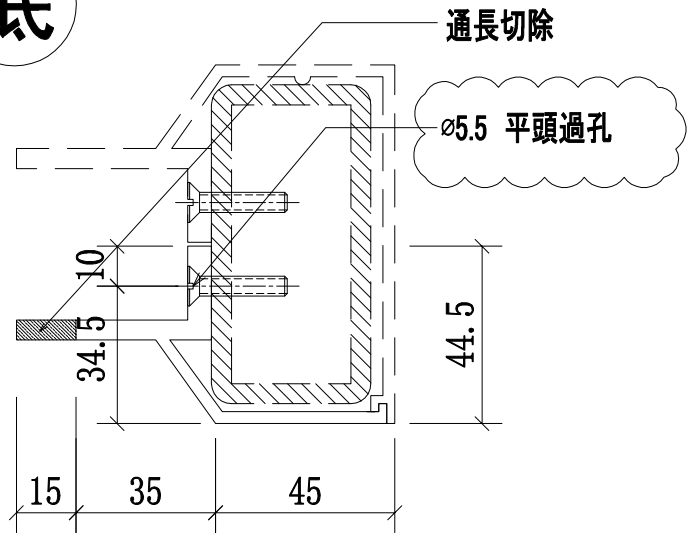


A-A


序號	物料編號	數量	L:	使用位置	樓層
01	55A-MS09-LTR02-A7(底)	6	1249	SD-GB-5005A	T3/(2,20,21F)
02	55-MS09-LTR02-A7(底)	8	1249	SD-GB-5005	T2/(2,20,21,22F)
03	55B-MS09-LTR02-A7(底)	6	1249	SD-GB-5005B	T1/(2,20,21F)

美特鋁質 有限公司
MIDI Aluminium Fabricator Ltd.

工程號	J-852
地盤	亞皆老街/欉河

修改	A		
日期	2021.03.23		
圖號	55-MS09-TR02-A7(底)		
2021.01.15	—		
制圖	CJM		
復核	—		
批準			
名稱	欉河鋁橫梁		
材料	X85901(A7)		
顏色	UCT806812XL-3		

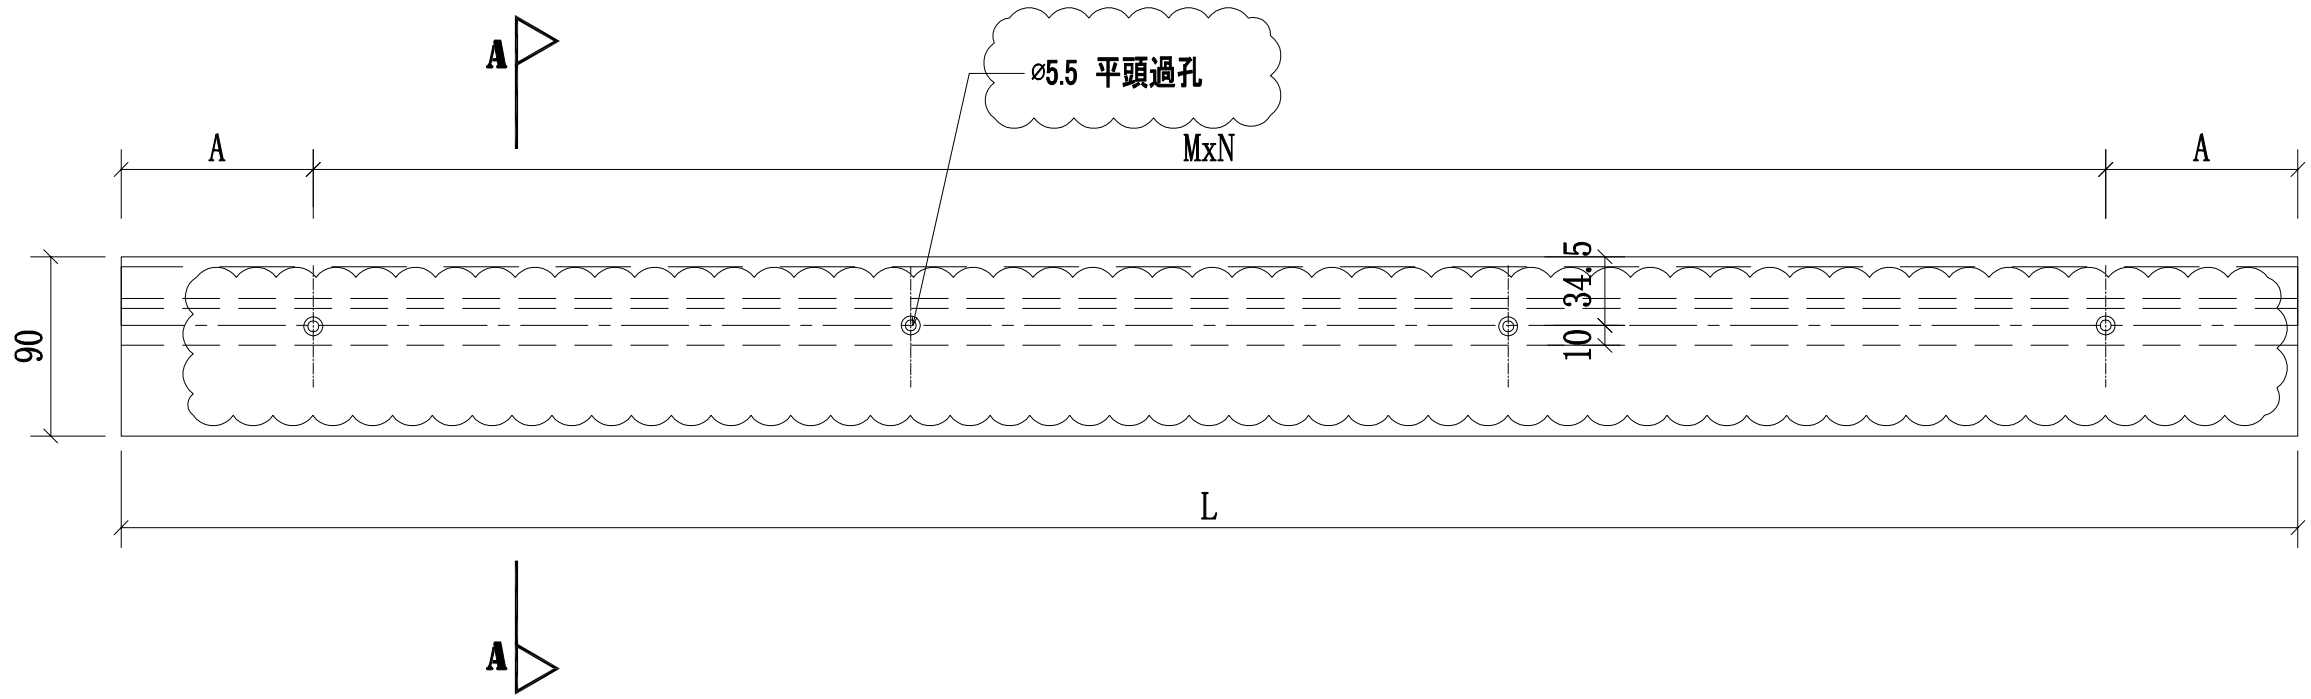

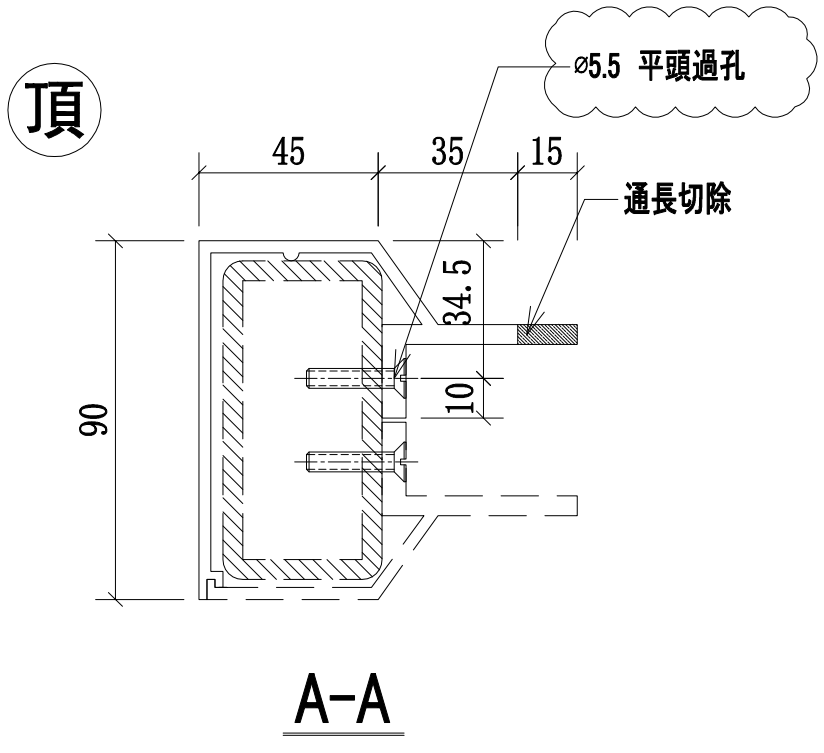

A-A

序號:	物料編號	數量:	L:	A:	MxN:	使用位置:	樓層:
01	55A-MS09-LTR03-A6(頂)	3	1093	96.5	300x3	SD-GB-5005A	T3/(2,20,21F)
02	55A-MS09-LTR04-A6(頂)	3	1946	73	300x6	SD-GB-5005A	T3/(2,20,21F)
03	55A-MS09-LTR05-A6(頂)	3	1158	129	300x3	SD-GB-5005A	T3/(2,20,21F)
04	55A-MS09-LTR06-A6(頂)	3	1270	35	300x4	SD-GB-5005A	T3/(2,20,21F)
05	55A-MS09-LTR07-A6(頂)	3	2146	23	300x7	SD-GB-5005A	T3/(2,20,21F)
06	55A-MS09-LTR08-A6(頂)	3	1206	153	300x3	SD-GB-5005A	T3/(2,20,21F)
07	55-MS09-LTR09-A6(頂)	8	1168	134	300x3	SD-GB-5005	T2/(2,20,21,22F)
08	55-MS09-LTR10-A6(頂)	8	1896	48	300x6	SD-GB-5005	T2/(2,20,21,22F)
09	55-MS09-LTR11-A6(頂)	8	1133	116.5	300x3	SD-GB-5005	T2/(2,20,21,22F)
10	55B-MS09-LTR03-A6(頂)	3	1093	96.5	300x3	SD-GB-5005B	T1/(2,20,21F)
11	55B-MS09-LTR04-A6(頂)	3	1946	73	300x6	SD-GB-5005B	T1/(2,20,21F)
12	55B-MS09-LTR05-A6(頂)	3	1158	129	300x3	SD-GB-5005B	T1/(2,20,21F)
13	55B-MS09-LTR06-A6(頂)	3	1270	35	300x4	SD-GB-5005B	T1/(2,20,21F)
14	55B-MS09-LTR07-A6(頂)	3	2146	23	300x7	SD-GB-5005B	T1/(2,20,21F)
15	55B-MS09-LTR08-A6(頂)	3	1206	153	300x3	SD-GB-5005B	T1/(2,20,21F)


修改	日期	圖號
A	2021.03.23	55-MS09-LTR03-A6(頂)
2021.01.15	—	


制圖	復核	批準
CJM	—	

名稱	材料	顏色
攔河鋁橫梁	X85900(A6)	UCT806812XL-3

美特鋁質 有限公司
MIDI Aluminium Fabricator Ltd.

工程號	J-852	地盤	亞皆老街/攔河

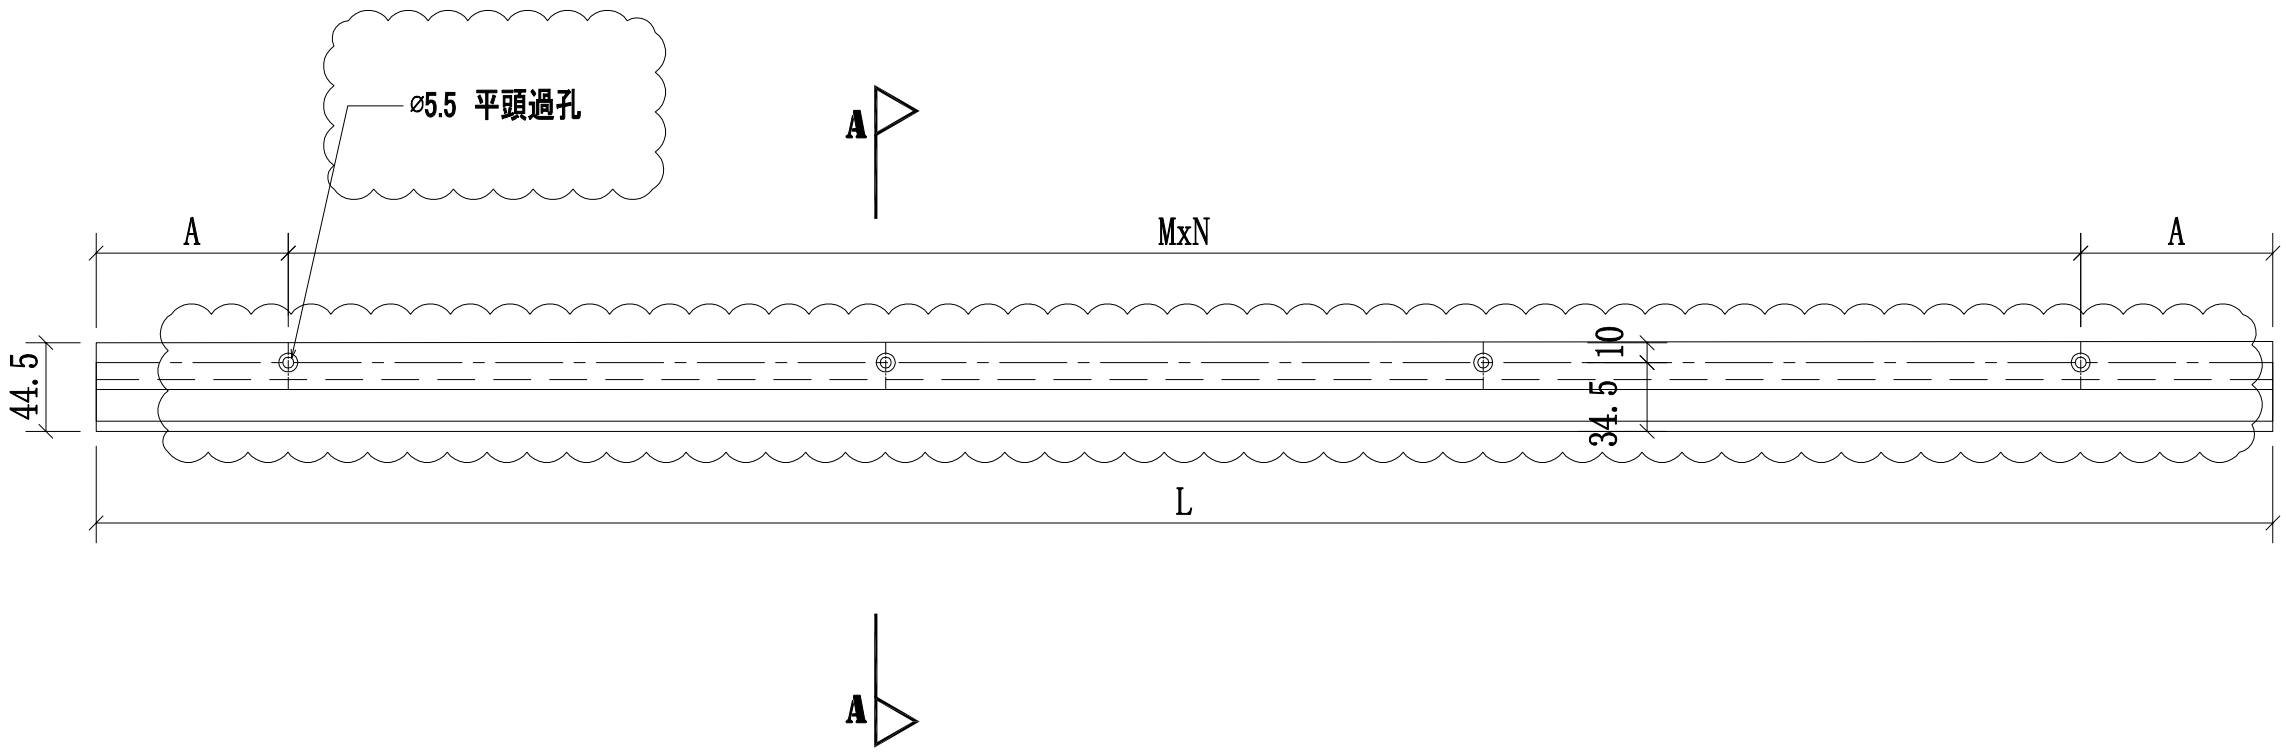

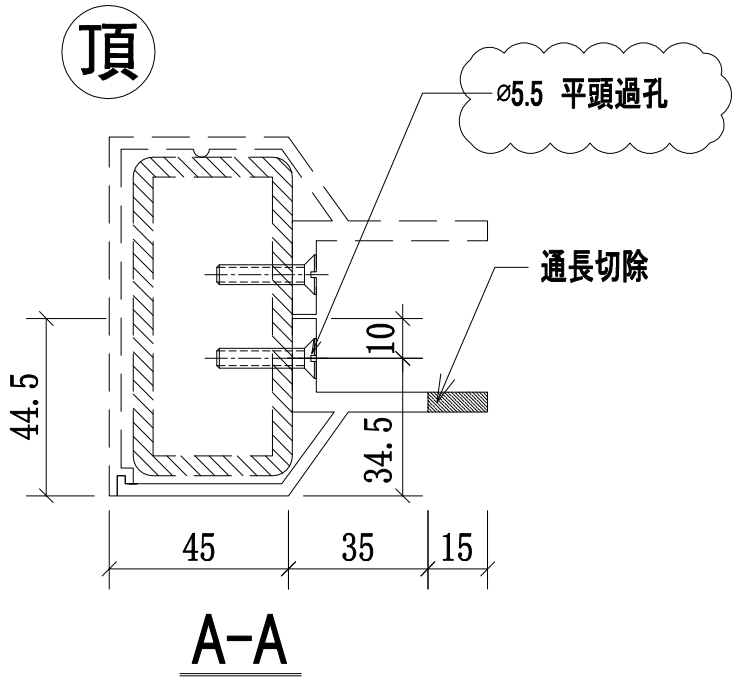

序號:	物料編號	數量:	L:	A:	MxN:	使用位置:	樓層:
01	55A-MS09-LTR03-A7(頂)	3	1093	96.5	300x3	SD-GB-5005A	T3/(2,20,21F)
02	55A-MS09-LTR04-A7(頂)	3	1946	73	300x6	SD-GB-5005A	T3/(2,20,21F)
03	55A-MS09-LTR05-A7(頂)	3	1158	129	300x3	SD-GB-5005A	T3/(2,20,21F)
04	55A-MS09-LTR06-A7(頂)	3	1270	35	300x4	SD-GB-5005A	T3/(2,20,21F)
05	55A-MS09-LTR07-A7(頂)	3	2146	23	300x7	SD-GB-5005A	T3/(2,20,21F)
06	55A-MS09-LTR08-A7(頂)	3	1206	153	300x3	SD-GB-5005A	T3/(2,20,21F)
07	55-MS09-LTR09-A7(頂)	8	1168	134	300x3	SD-GB-5005	T2/(2,20,21,22F)
08	55-MS09-LTR10-A7(頂)	8	1896	48	300x6	SD-GB-5005	T2/(2,20,21,22F)
09	55-MS09-LTR11-A7(頂)	8	1133	116.5	300x3	SD-GB-5005	T2/(2,20,21,22F)
10	55B-MS09-LTR03-A7(頂)	3	1093	96.5	300x3	SD-GB-5005B	T1/(2,20,21F)
11	55B-MS09-LTR04-A7(頂)	3	1946	73	300x6	SD-GB-5005B	T1/(2,20,21F)
12	55B-MS09-LTR05-A7(頂)	3	1158	129	300x3	SD-GB-5005B	T1/(2,20,21F)
13	55B-MS09-LTR06-A7(頂)	3	1270	35	300x4	SD-GB-5005B	T1/(2,20,21F)
14	55B-MS09-LTR07-A7(頂)	3	2146	23	300x7	SD-GB-5005B	T1/(2,20,21F)
15	55B-MS09-LTR08-A7(頂)	3	1206	153	300x3	SD-GB-5005B	T1/(2,20,21F)


修改	日期	圖號
A	2021.03.23	55-MS09-LTR03-A7(頂)
2021.01.15	—	

制圖	復核	批準
CJM	—	


名稱	材料	顏色
攔河鋁橫梁	X85901(A7)	UCT806812XL-3

美特鋁質 有限公司
MIDI Aluminium Fabricator Ltd.

工程號	J-852	地盤	亞皆老街/攔河

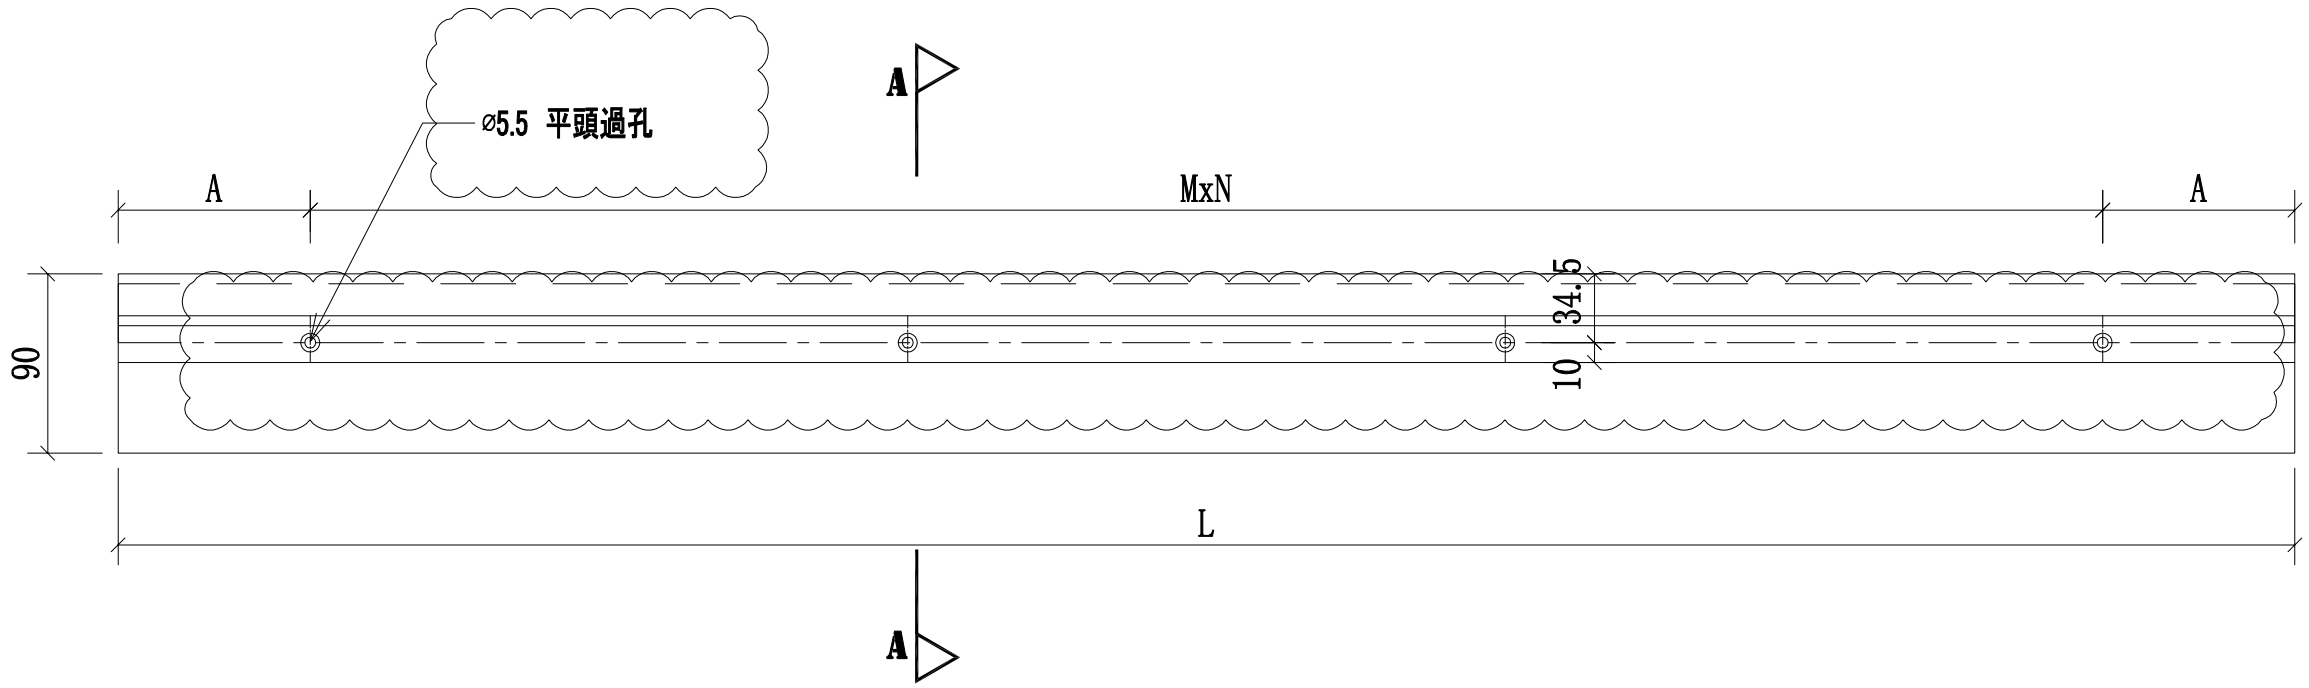

底

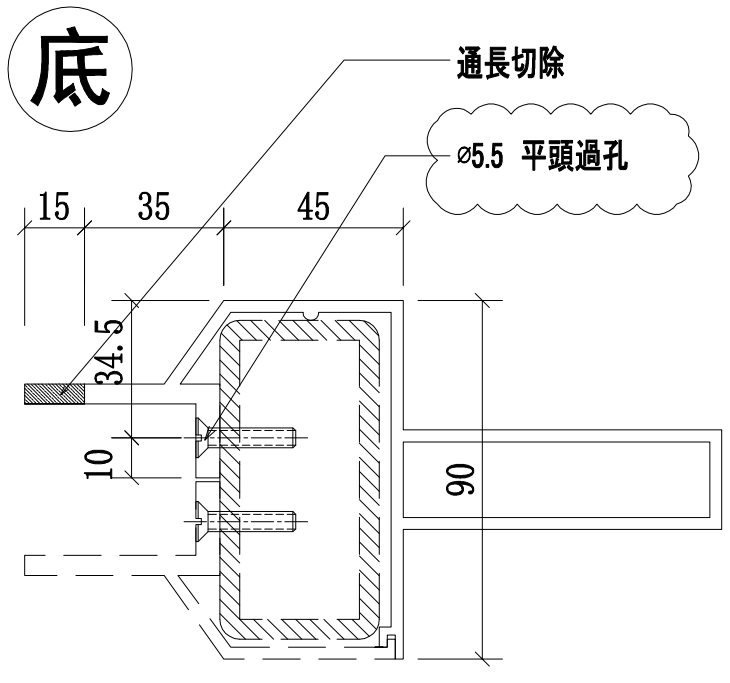

A-A

序號:	物料編號	數量:	L:	A:	MxN:	使用位置:	樓層:
01	55A-MS09-LTR11-A6(底)	3	1093	96.5	300x3	SD-GB-5005A	T3/(2,20,21F)
02	55A-MS09-LTR12-A6(底)	3	1946	73	300x6	SD-GB-5005A	T3/(2,20,21F)
03	55A-MS09-LTR13-A6(底)	3	1158	129	300x3	SD-GB-5005A	T3/(2,20,21F)
04	55A-MS09-LTR14-A6(底)	3	1270	35	300x4	SD-GB-5005A	T3/(2,20,21F)
05	55A-MS09-LTR15-A6(底)	3	2146	23	300x7	SD-GB-5005A	T3/(2,20,21F)
06	55A-MS09-LTR16-A6(底)	3	1206	153	300x3	SD-GB-5005A	T3/(2,20,21F)
07	55-MS09-LTR17-A6(底)	8	1168	134	300x3	SD-GB-5005	T2/(2,20,21,22F)
08	55-MS09-LTR18-A6(底)	8	1896	48	300x6	SD-GB-5005	T2/(2,20,21,22F)
09	55-MS09-LTR19-A6(底)	8	1133	116.5	300x3	SD-GB-5005	T2/(2,20,21,22F)
10	55B-MS09-LTR11-A6(底)	3	1093	96.5	300x3	SD-GB-5005B	T1/(2,20,21F)
11	55B-MS09-LTR12-A6(底)	3	1946	73	300x6	SD-GB-5005B	T1/(2,20,21F)
12	55B-MS09-LTR13-A6(底)	3	1158	129	300x3	SD-GB-5005B	T1/(2,20,21F)
13	55B-MS09-LTR14-A6(底)	3	1270	35	300x4	SD-GB-5005B	T1/(2,20,21F)
14	55B-MS09-LTR15-A6(底)	3	2146	23	300x7	SD-GB-5005B	T1/(2,20,21F)
15	55B-MS09-LTR16-A6(底)	3	1206	153	300x3	SD-GB-5005B	T1/(2,20,21F)


修改	日期	圖號
A	2021.03.23	55-MS09-TR04-A8(底)
2021.01.15	—	

制圖	復核	批準
CJM	—	


名稱	材料	顏色
欄河鋁橫梁	X85902(A8)	UCT806812XL-3

美特鋁質 有限公司
MIDI Aluminium Fabricator Ltd.

工程號	J-852	地盤	亞皆老街/欄河

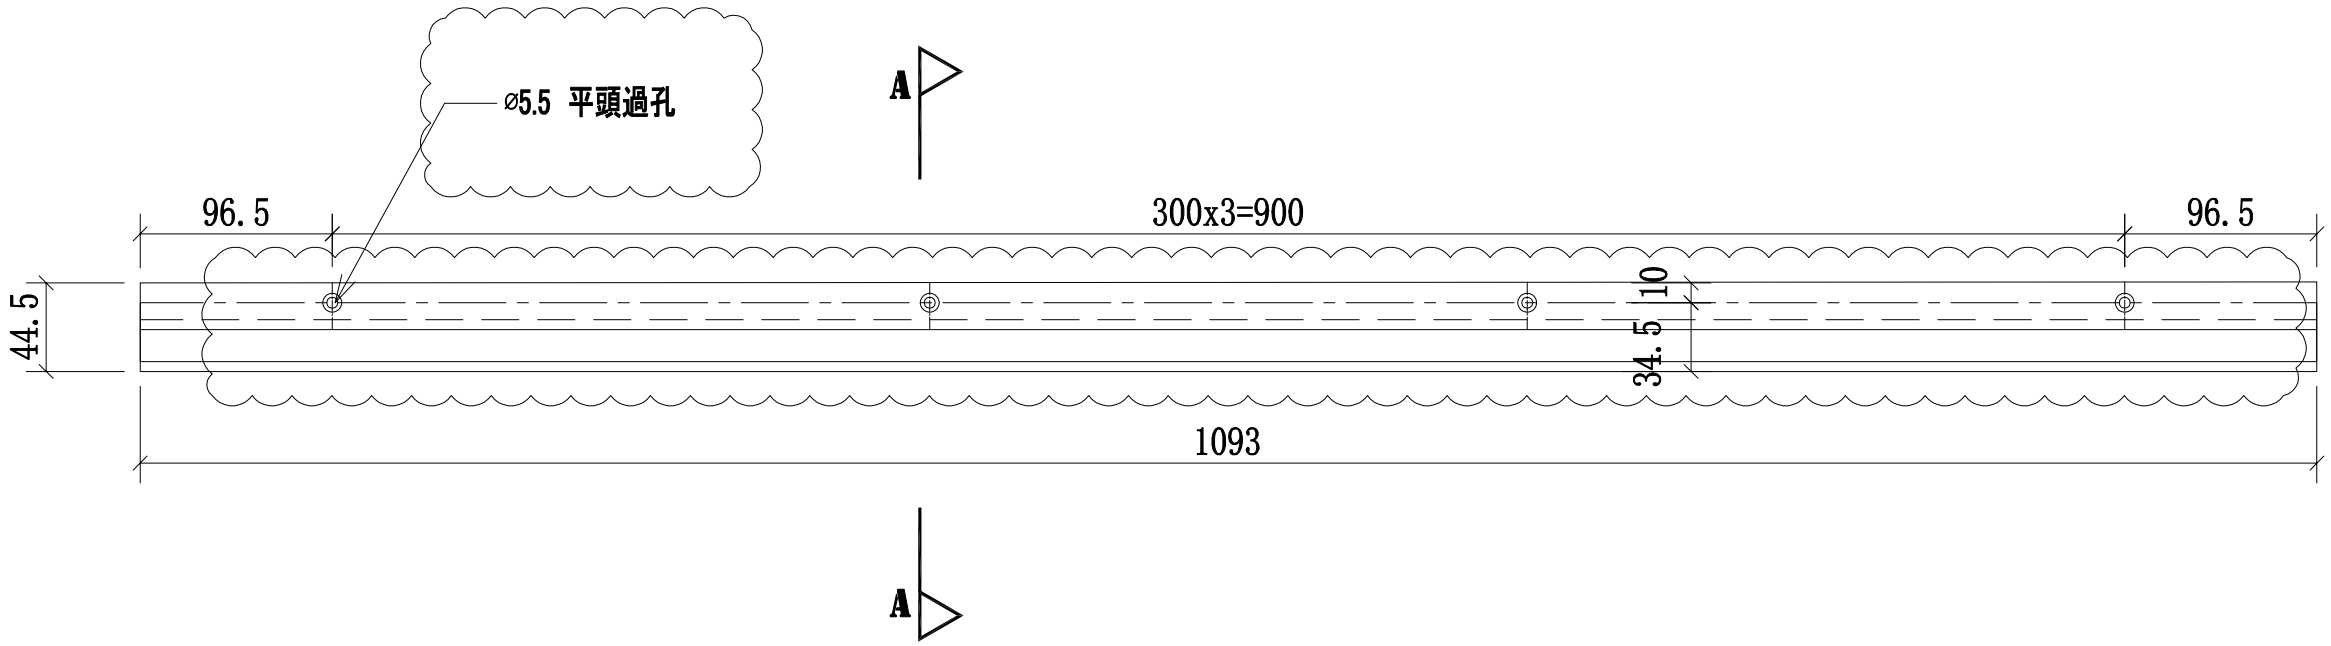

底

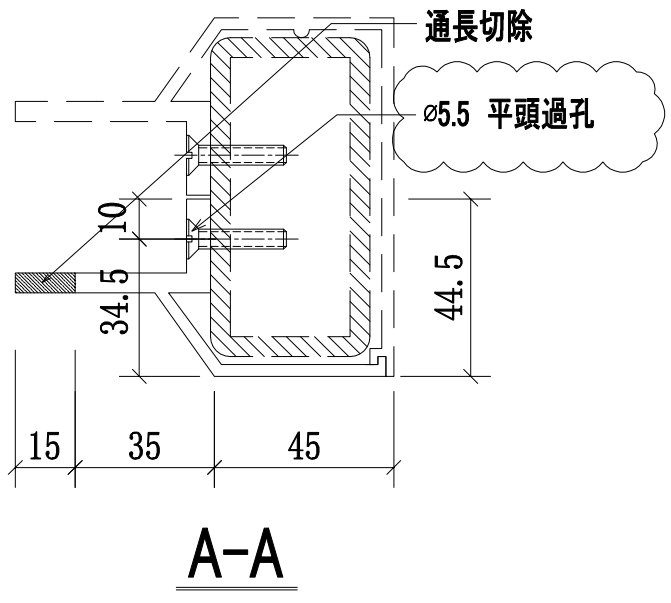

A-A

序號:	物料編號	數量:	L:	A:	MxN:	使用位置:	樓層:
01	55A-MS09-LTR11-A7(底)	3	1093	96.5	300x3	SD-GB-5005A	T3/(2,20,21F)
02	55A-MS09-LTR12-A7(底)	3	1946	73	300x6	SD-GB-5005A	T3/(2,20,21F)
03	55A-MS09-LTR13-A7(底)	3	1158	129	300x3	SD-GB-5005A	T3/(2,20,21F)
04	55A-MS09-LTR14-A7(底)	3	1270	35	300x4	SD-GB-5005A	T3/(2,20,21F)
05	55A-MS09-LTR15-A7(底)	3	2146	23	300x7	SD-GB-5005A	T3/(2,20,21F)
06	55A-MS09-LTR16-A7(底)	3	1206	153	300x3	SD-GB-5005A	T3/(2,20,21F)
07	55-MS09-LTR17-A7(底)	8	1168	134	300x3	SD-GB-5005	T2/(2,20,21,22F)
08	55-MS09-LTR18-A7(底)	8	1896	48	300x6	SD-GB-5005	T2/(2,20,21,22F)
09	55-MS09-LTR19-A7(底)	8	1133	116.5	300x3	SD-GB-5005	T2/(2,20,21,22F)
10	55B-MS09-LTR11-A7(底)	3	1093	96.5	300x3	SD-GB-5005B	T1/(2,20,21F)
11	55B-MS09-LTR12-A7(底)	3	1946	73	300x6	SD-GB-5005B	T1/(2,20,21F)
12	55B-MS09-LTR13-A7(底)	3	1158	129	300x3	SD-GB-5005B	T1/(2,20,21F)
13	55B-MS09-LTR14-A7(底)	3	1270	35	300x4	SD-GB-5005B	T1/(2,20,21F)
14	55B-MS09-LTR15-A7(底)	3	2146	23	300x7	SD-GB-5005B	T1/(2,20,21F)
15	55B-MS09-LTR16-A7(底)	3	1206	153	300x3	SD-GB-5005B	T1/(2,20,21F)

修改	日期	圖號
A	2021.03.23	55-MS09-TR04-A7(底)
2021.01.15	—	

制圖	復核	批準
CJM	—	

名稱	材料	顏色
攔河鋁橫梁	X85901(A7)	UCT806812XL-3

美特鋁質 有限公司
MIDI Aluminium Fabricator Ltd.

工程號	J-852	地盤	亞皆老街/攔河

美特鋁質有限公司
MIDI Aluminium Fabricator Ltd.

QF005/8


圖則登記表
DRAWING REGISTER


			接收日期 Receiving Date (適用於客戶圖則)									
工程名稱 Project Title:	亞皆老街	年										
攔河5006;5006AB鋁企料鋁橫樑及鋁材項目		月										
工程編號 Project No:	J-852（攔河去除3;5;6F樣板	日										
分發予 Distributed To			發出日期 Issued Date									
		年	20	21								
		月	09	03								
		日	15	24								
圖則編號 Drg. No.	圖則名稱 Drawing Title		修訂編號 Revision No.									
5006A-LP	5006A攔河鋁材位置圖	1	-	-								
5006-LP	5006攔河鋁材位置圖	2	-	-								
5006B-LP	5006B攔河鋁材位置圖	3	-	-								
56A,56,56B-MS06-LMU01	攔河邊企鋁材立柱	4	-	A								
56A,56,56B-MS06-LMU02	攔河邊企鋁材立柱	5	-	A								
56A,56,56B-MS06-LMU03	攔河轉角鋁材立柱	6	-	A								
56A,56,56B-MS06-LMU04	攔河轉角鋁材立柱	7	-	A								
56A,56,56B-MS06-LMU05	攔河轉角鋁材立柱	8	-	A								
56A,56,56B-MS06-LMU06	攔河中間鋁材立柱	9	-	A								
56A,56,56B-MS06-LMU07	攔河中間鋁材立柱	10	-	A								
56A,56,56B-MS06-LMU01R	攔河邊企鋁材立柱	11	-	A								
56A,56,56B-MS06-LMU02R	攔河邊企鋁材立柱	12	-	A								
56A,56,56B-MS06-LMU03R	攔河轉角鋁材立柱	13	-	A								
56A,56,56B-MS06-LMU04R	攔河轉角鋁材立柱	14	-	A								
56A,56,56B-MS06-LMU05R	攔河轉角鋁材立柱	15	-	A								
56-MS06-LTR01-A6(頂）	攔河鋁橫梁加工圖	16	-	A								
56-MS06-LTR01-A7(頂）	攔河鋁橫梁加工圖	17	-	A								
56-MS06-LTR03-A6(頂）	攔河鋁橫梁加工圖	18	-	A								
56-MS06-LTR03-A7(頂）	攔河鋁橫梁加工圖	19	-	A								
56-MS06-LTR02-A8(底）	攔河鋁橫梁加工圖	20	-	A								
56-MS06-LTR02-A7(底）	攔河鋁橫梁加工圖	21	-	A								
56-MS06-LTR04-A8(底）	攔河鋁橫梁加工圖	22	-	A								
56-MS06-LTR04-A7(底）	攔河鋁橫梁加工圖	23	-	A								

美特鋁質 有限公司
MIDI Aluminium Fabricator Ltd.


工程號	J-852	地盤	亞皆老街/攔河

序號:	物料編號:	數量:	使用位置:	樓層:
1	56A-MS06-LMU01	22	SD-GB-5006A	T3/(7F~19F)
2	56-MS06-LMU01	22	SD-GB-5006	T2/(7F~19F)
3	56B-MS06-LMU01	22	SD-GB-5006B	T1/(7F~19F)

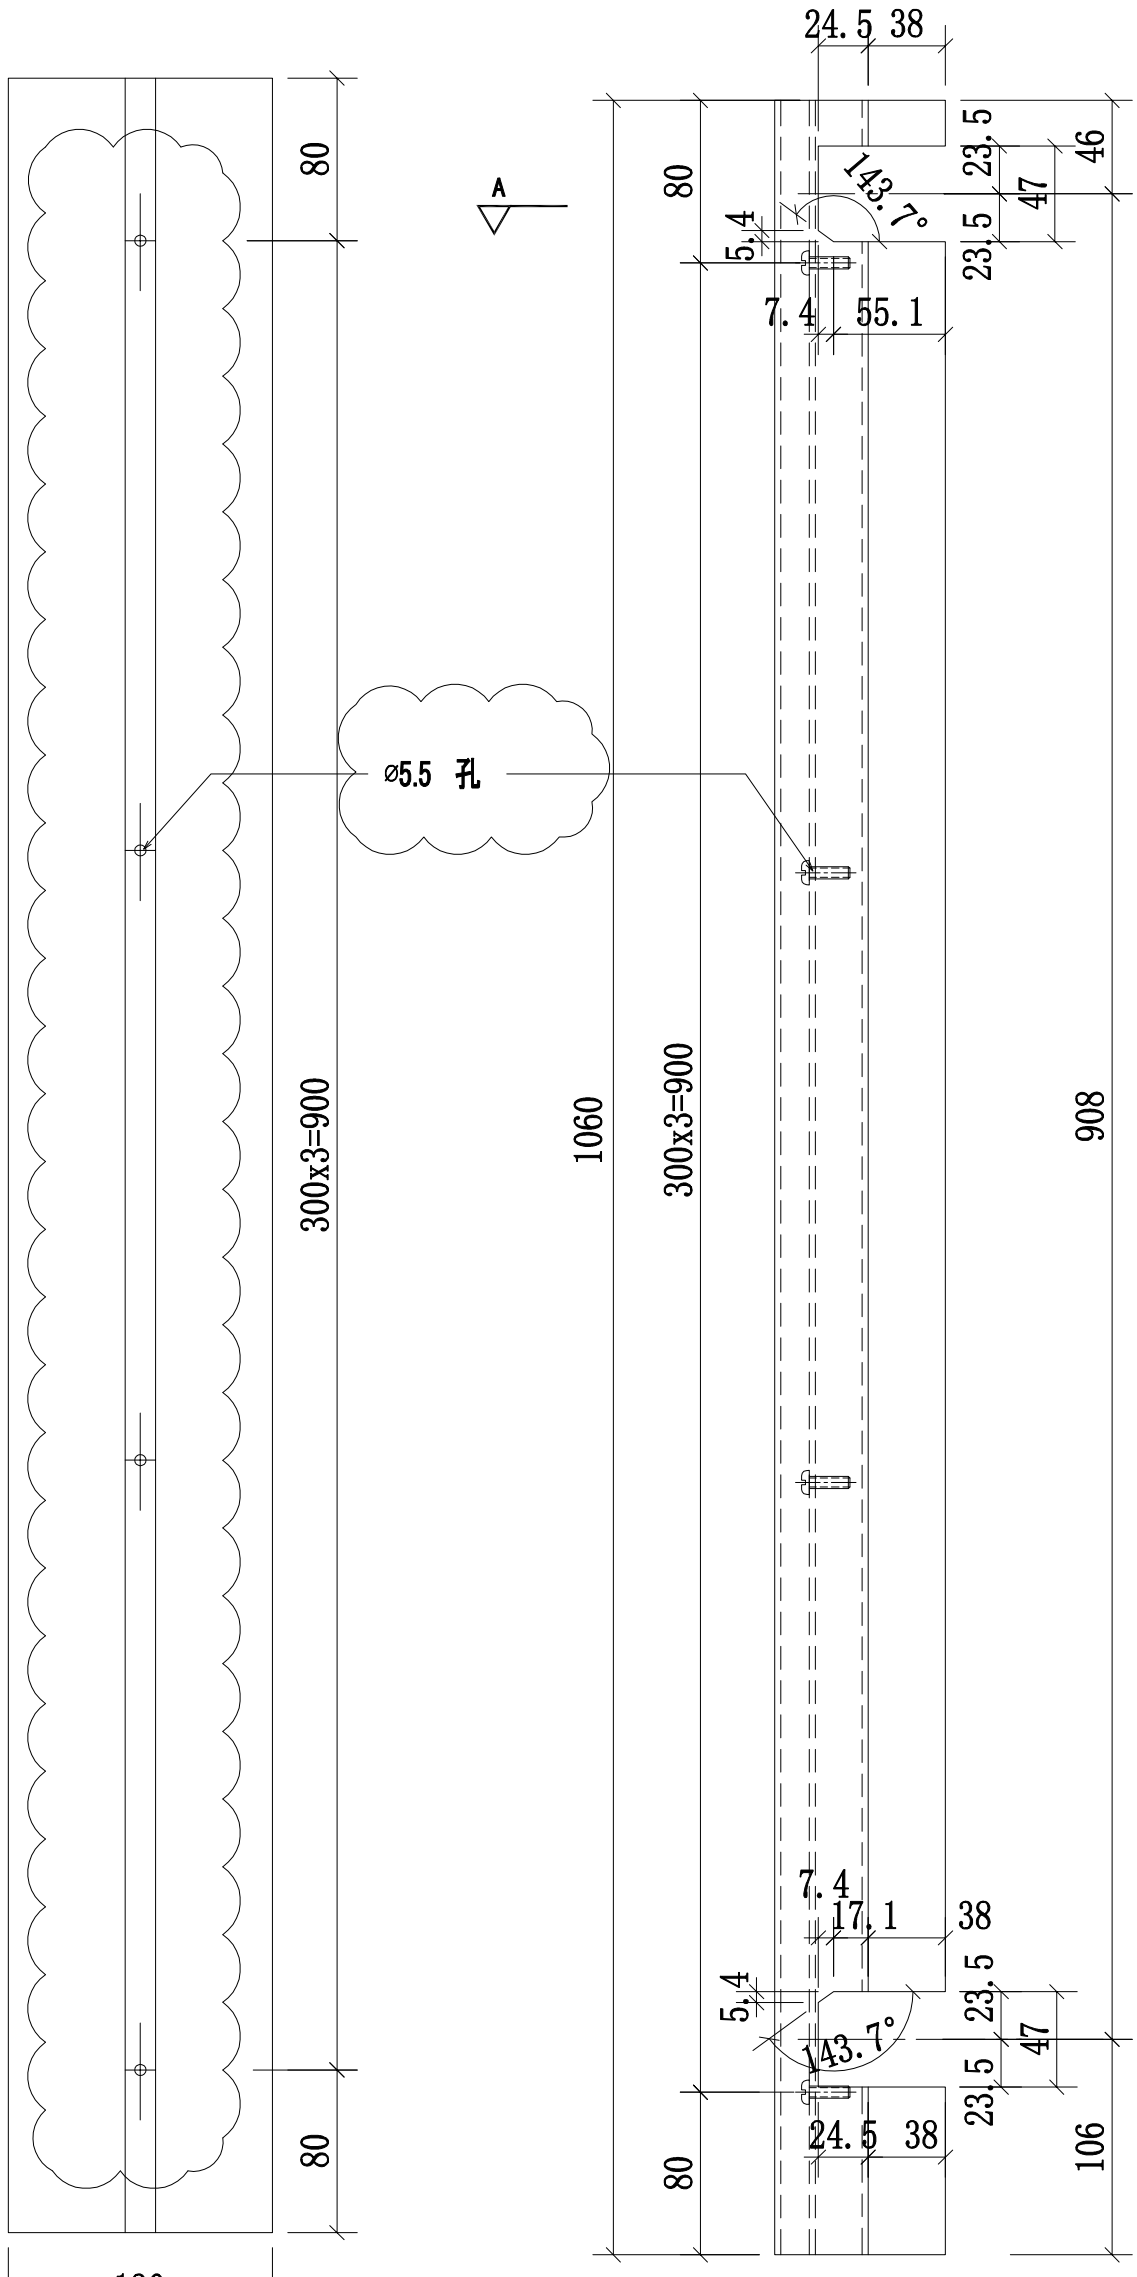

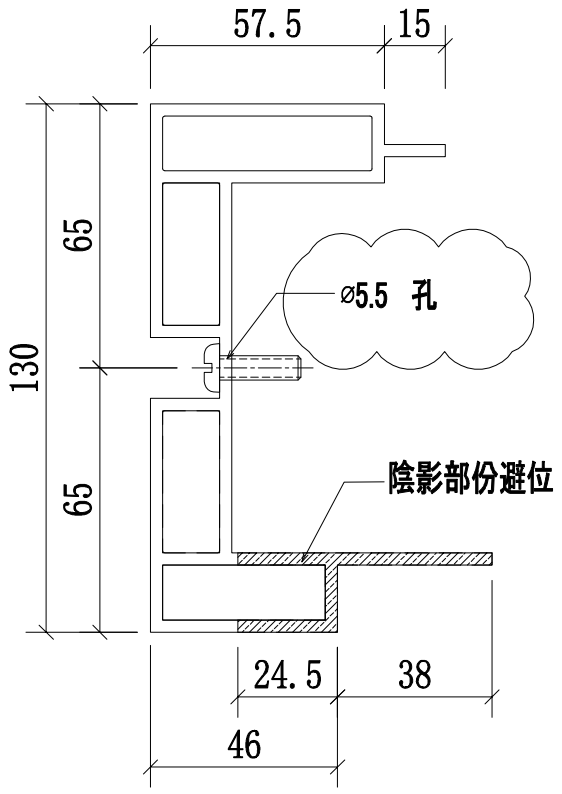

A-A
SCALE:2:1

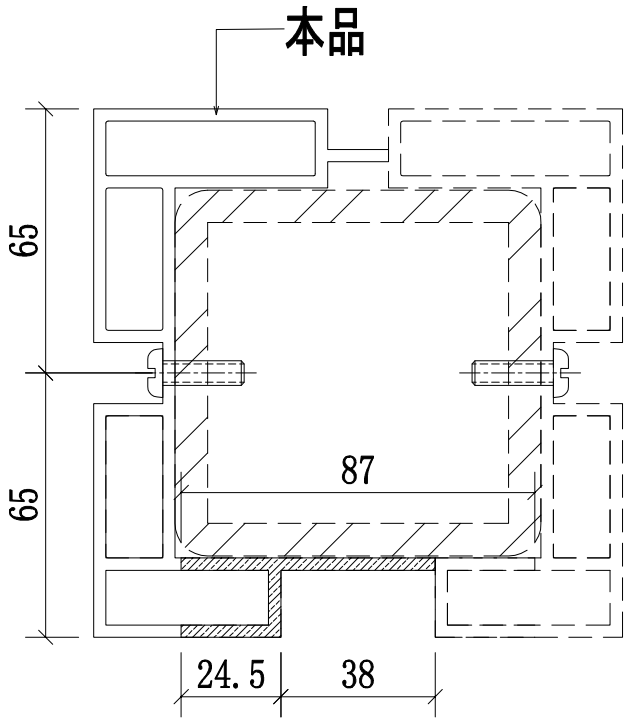

邊位立柱拼裝圖


B向

名稱	攔河邊企鋁材立柱	制圖	CJM	2021.01.15	修改	A		
材料	X85896(A2)	復核	—	—	日期	2021.03.24		
顏色	UCT806812XL-3	批準			圖號	56A,56,56B-MS06-LMU01		


美特鋁質 有限公司
MIDI Aluminium Fabricator Ltd.

工程號	J-852	地盤	亞皆老街/攔河


序號:	物料編號:	數量:	使用位置:	樓層:
1	56A-MS06-LMU01R	22	SD-GB-5006A	T3/(7F~19F)
2	56-MS06-LMU01R	22	SD-GB-5006	T2/(7F~19F)
3	56B-MS06-LMU01R	22	SD-GB-5006B	T1/(7F~19F)

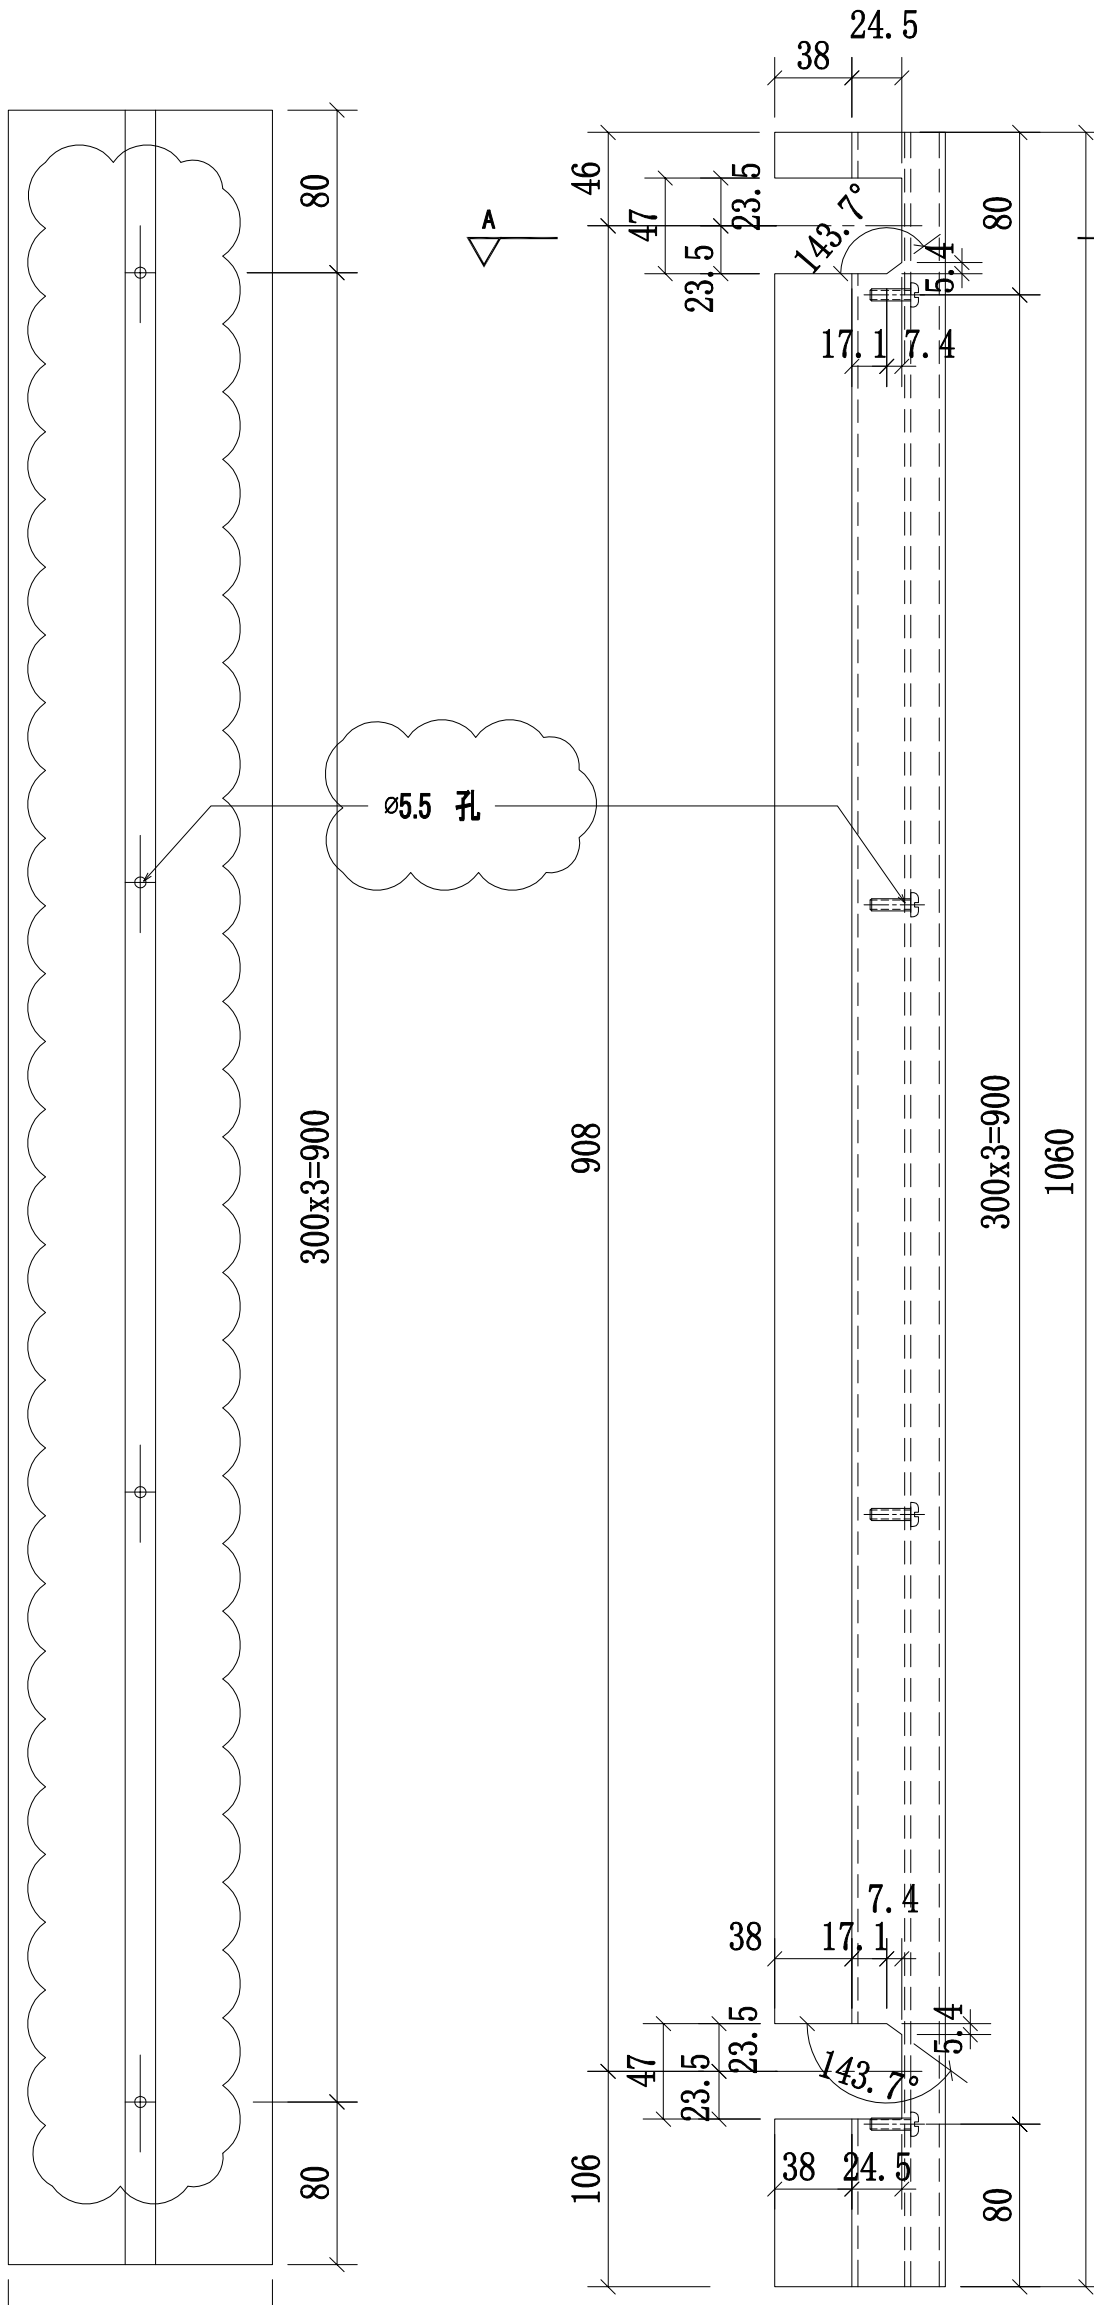

B向

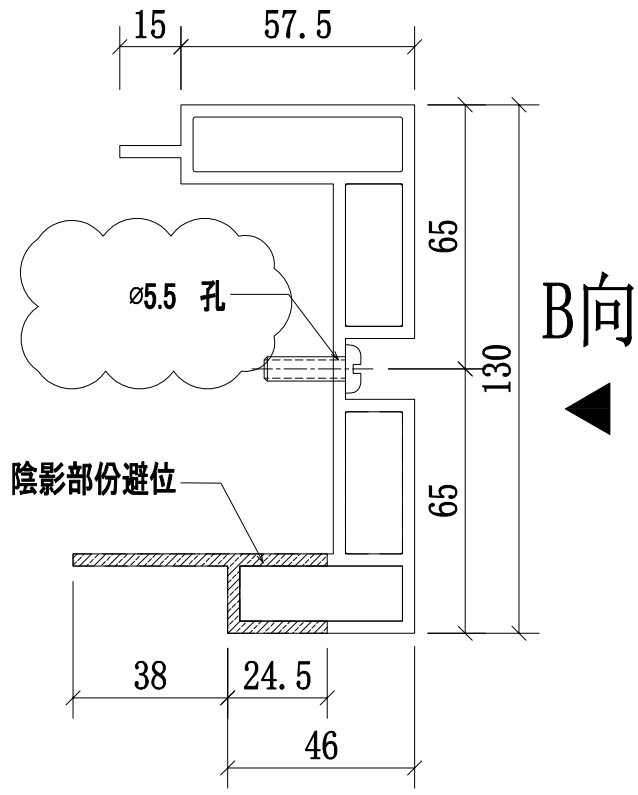

A-A
SCALE:2:1

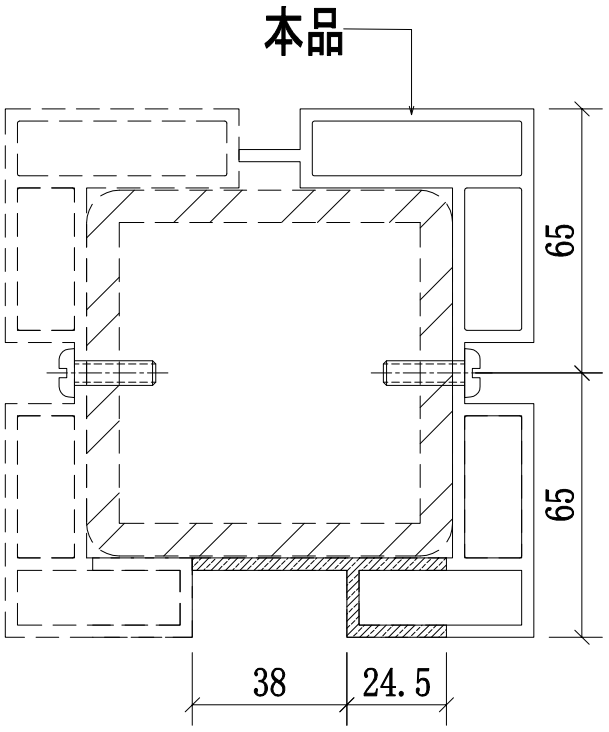


邊位立柱拼裝圖

名稱	攔河邊企鋁材立柱	制圖	CJM	2021.01.15	修改	A		
材料	X85896(A2)	復核	—	—	日期	2021.03.24		
顏色	UCT806812XL-3	批準			圖號	56A,56,56B-MS06-LMU01R		


美特鋁質 有限公司
MIDI Aluminium Fabricator Ltd.

工程號	J-852	地盤	亞皆老街/攔河


序號:	物料編號:	數量:	使用位置:	樓層:
1	56A-MS06-LMU02	22	SD-GB-5006A	T3/(7F~19F)
2	56-MS06-LMU02	22	SD-GB-5006	T2/(7F~19F)
3	56B-MS06-LMU02	22	SD-GB-5006B	T1/(7F~19F)

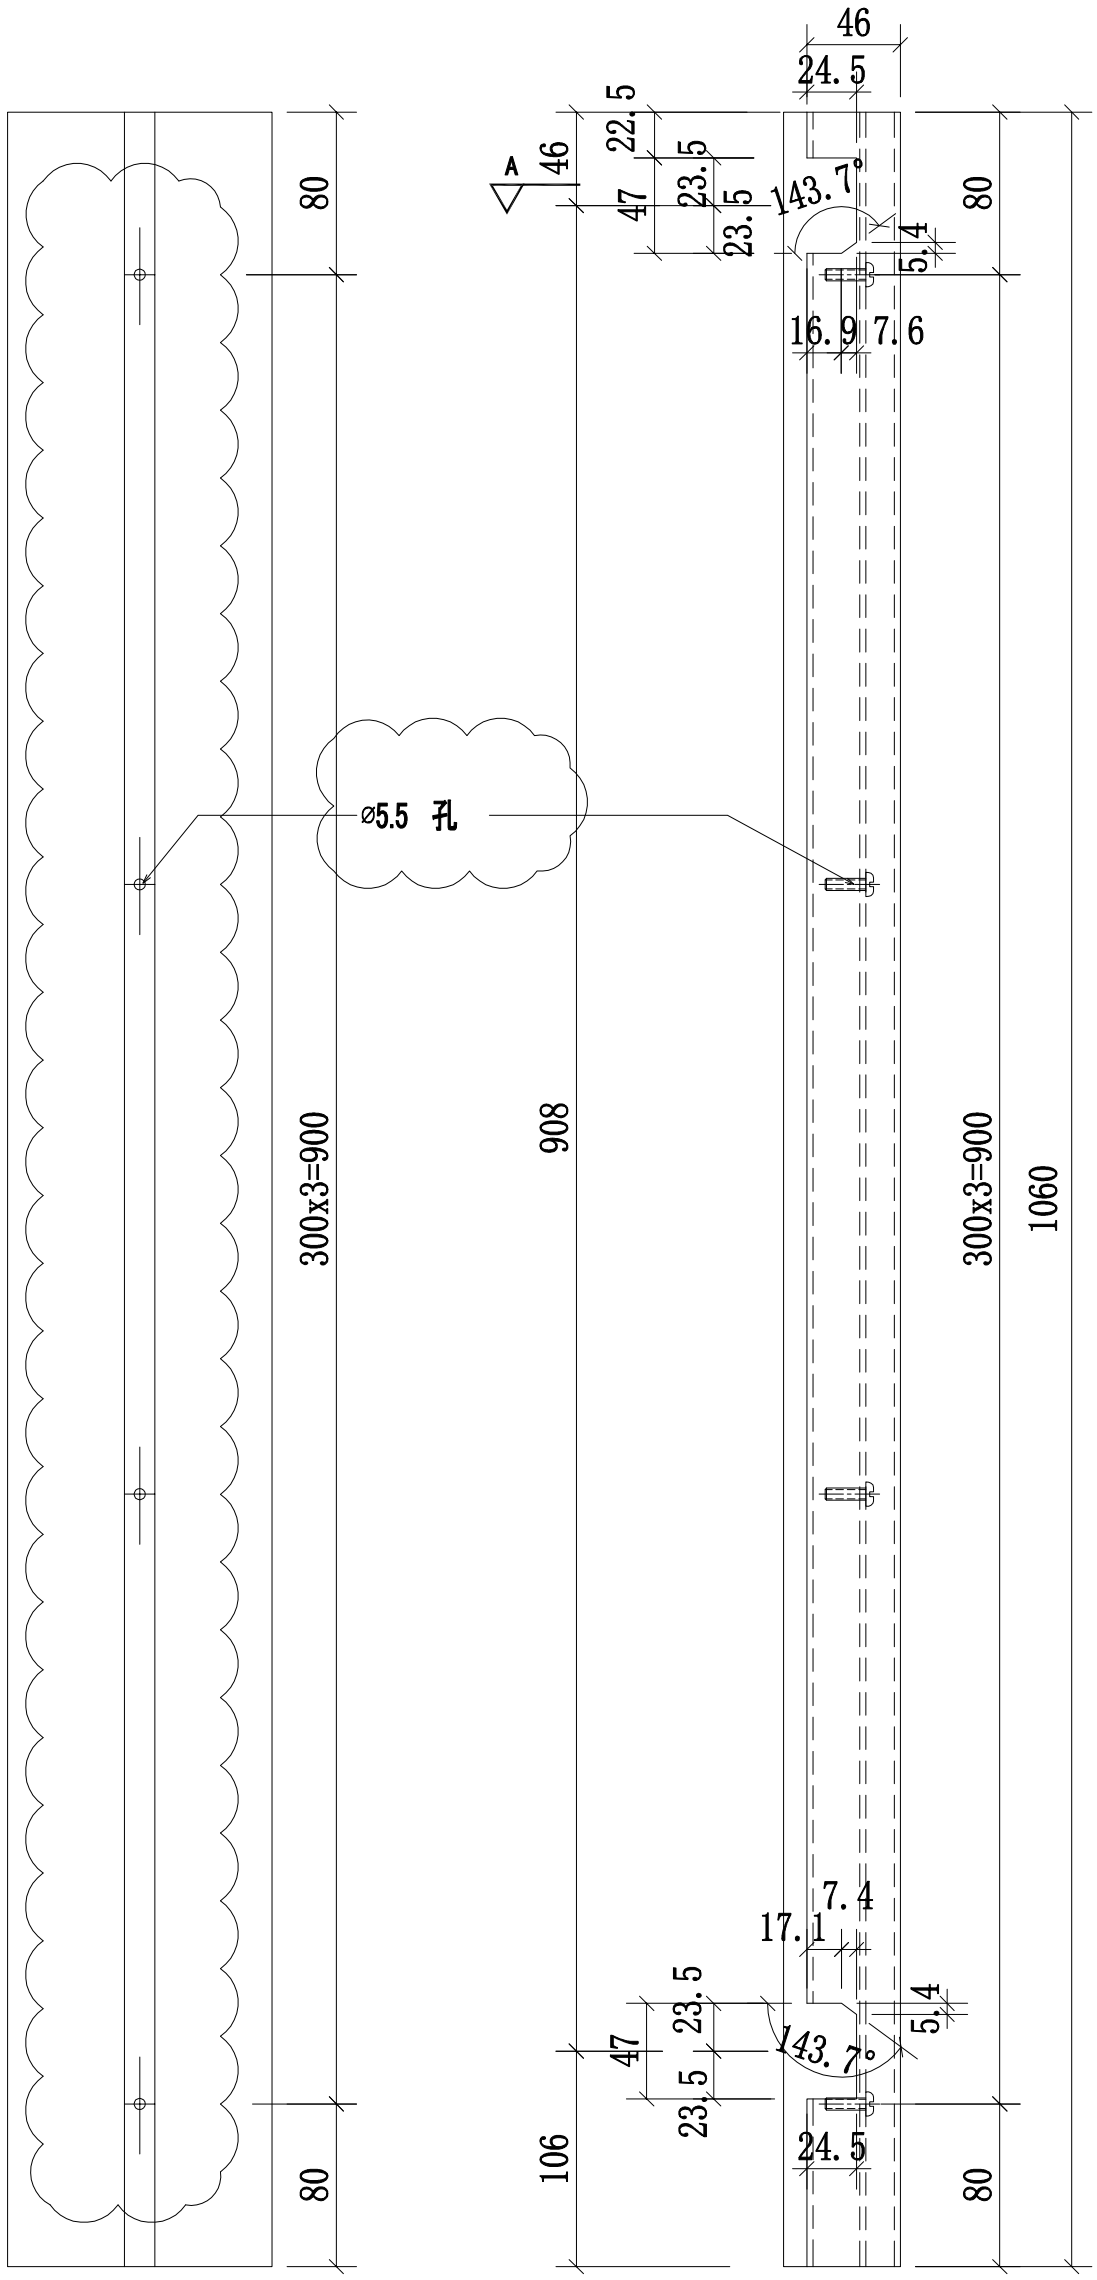

B向

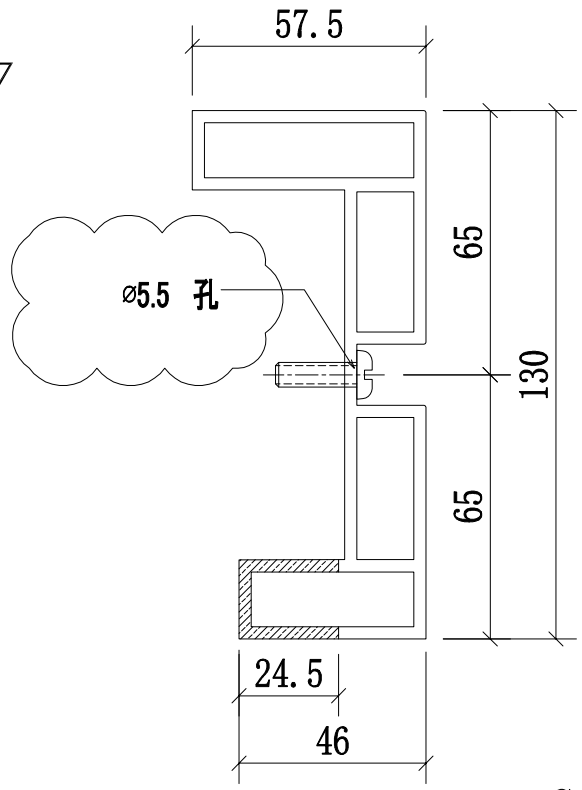

A-A
SCALE:2:1

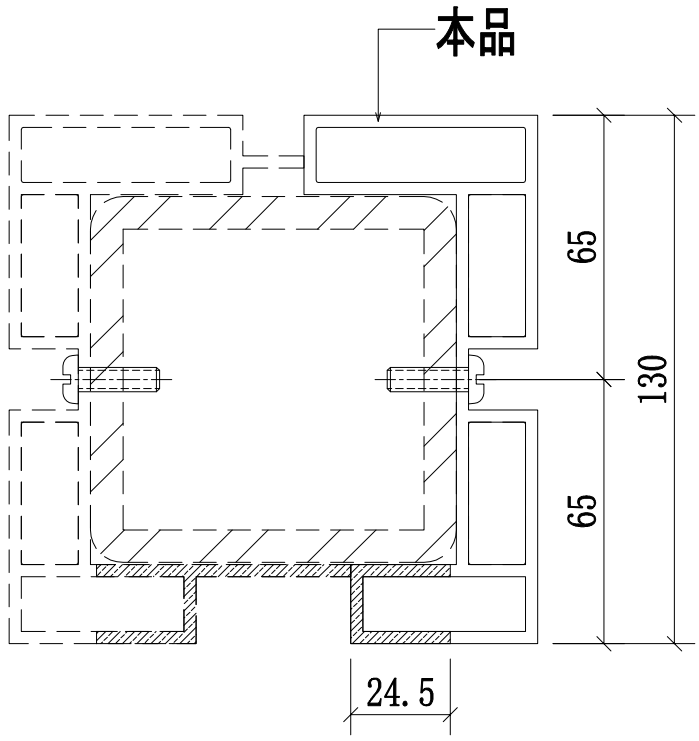


邊位立柱拼裝圖

名稱	攔河邊企鋁材立柱	制圖	CJM	2021.01.15	修改	A		
材料	X85897(A3)	復核	—	—	日期	2021.03.24		
顏色	UCT806812XL-3	批準			圖號	56A,56,56B-MS06-LMU02		


美特鋁質 有限公司
MIDI Aluminium Fabricator Ltd.

工程號	J-852	地盤	亞皆老街/攔河


序號:	物料編號:	數量:	使用位置:	樓層:
1	56A-MS06-LMU02R	22	SD-GB-5006A	T3/(7F~19F)
2	56-MS06-LMU02R	22	SD-GB-5006	T2/(7F~19F)
3	56B-MS06-LMU02R	22	SD-GB-5006B	T1/(7F~19F)

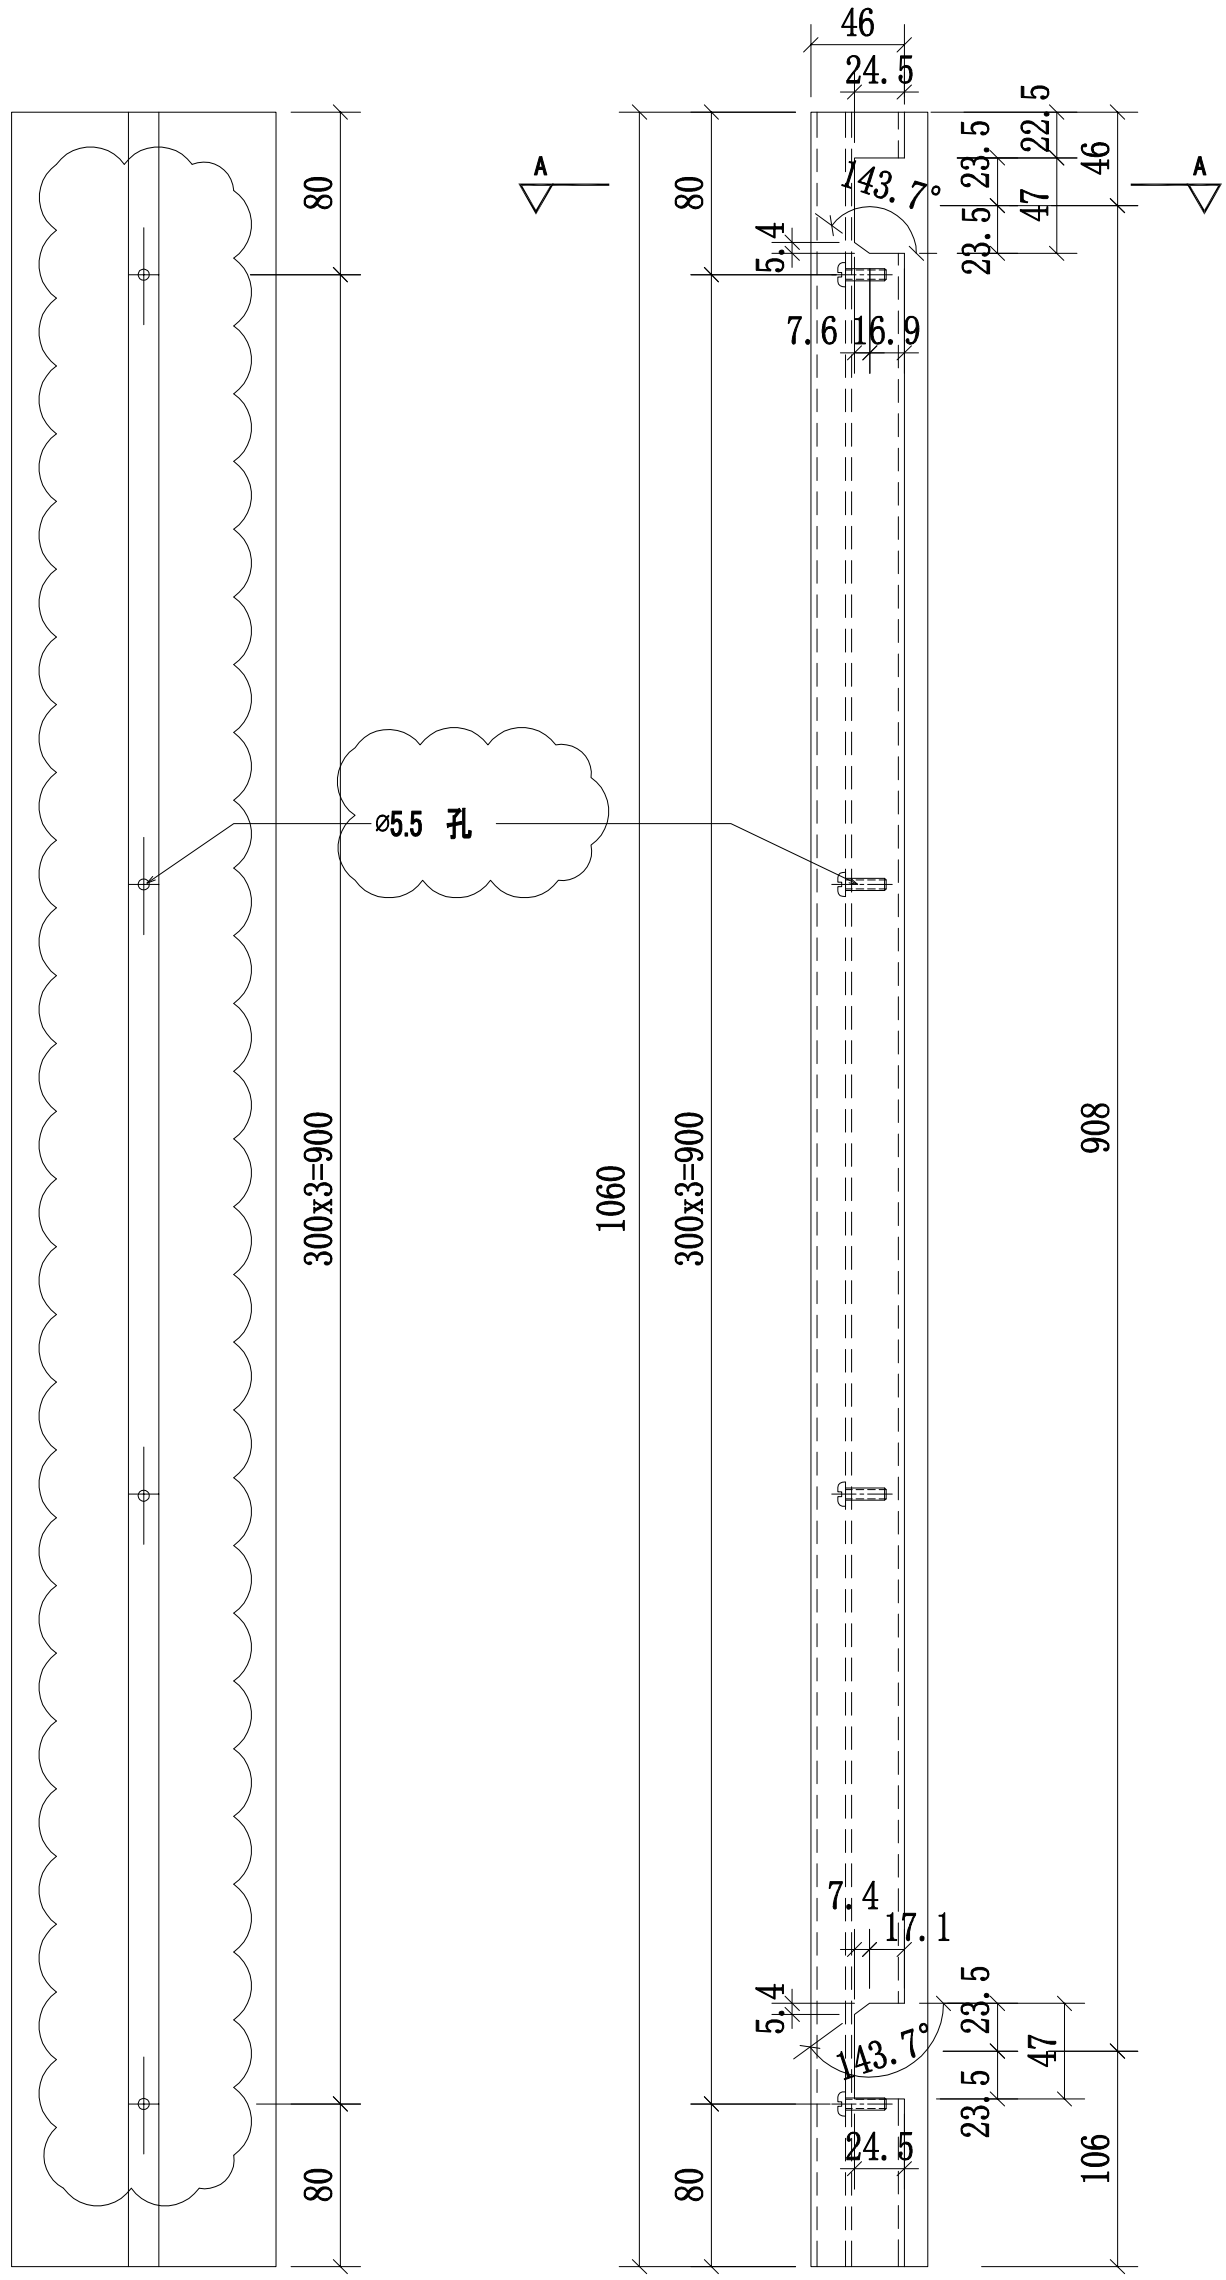

B向

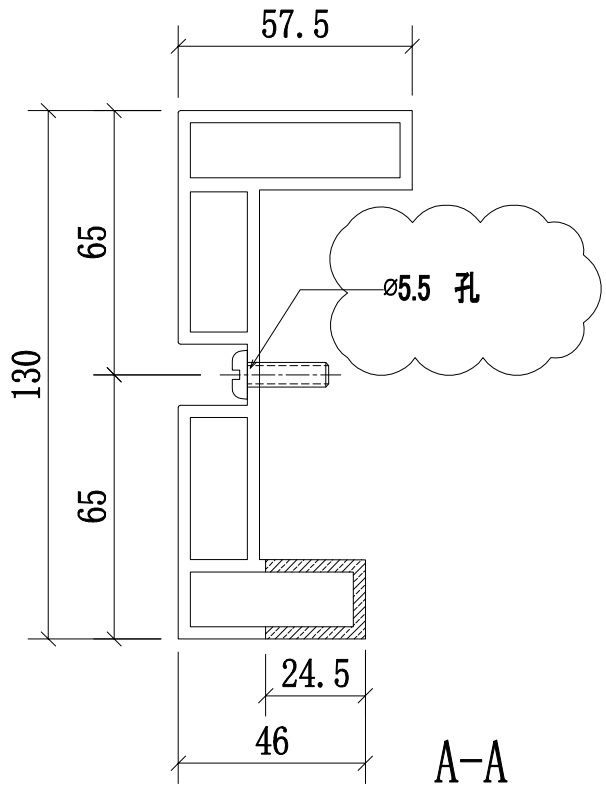

A-A
SCALE:2:1

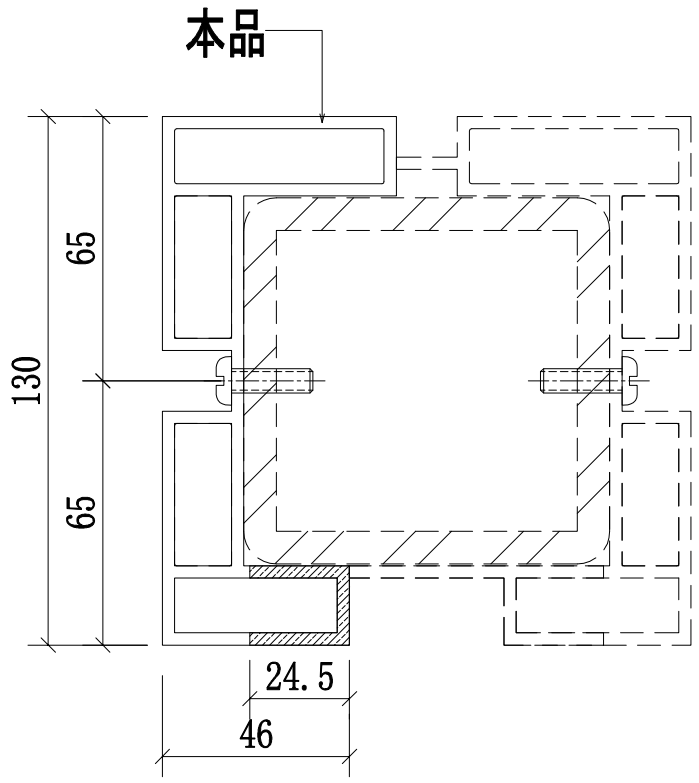


邊位立柱拼裝圖

名稱	攔河邊企鋁材立柱	制圖	CJM	2021.01.15	修改	A		
材料	X85897(A3)	復核	—	—	日期	2021.03.24		
顏色	UCT806812XL-3	批準			圖號	56A,56,56B-MS06-LMU02R		


美特鋁質 有限公司
MIDI Aluminium Fabricator Ltd.

工程號	J-852	地盤	亞皆老街/攔河

序號:	物料編號:	數量:	使用位置:	樓層:
1	56A-MS06-LMU03	11	SD-GB-5006A	T3/(7F~19F)
2	56-MS06-LMU03	11	SD-GB-5006	T2/(7F~19F)
3	56B-MS06-LMU03	11	SD-GB-5006B	T1/(7F~19F)

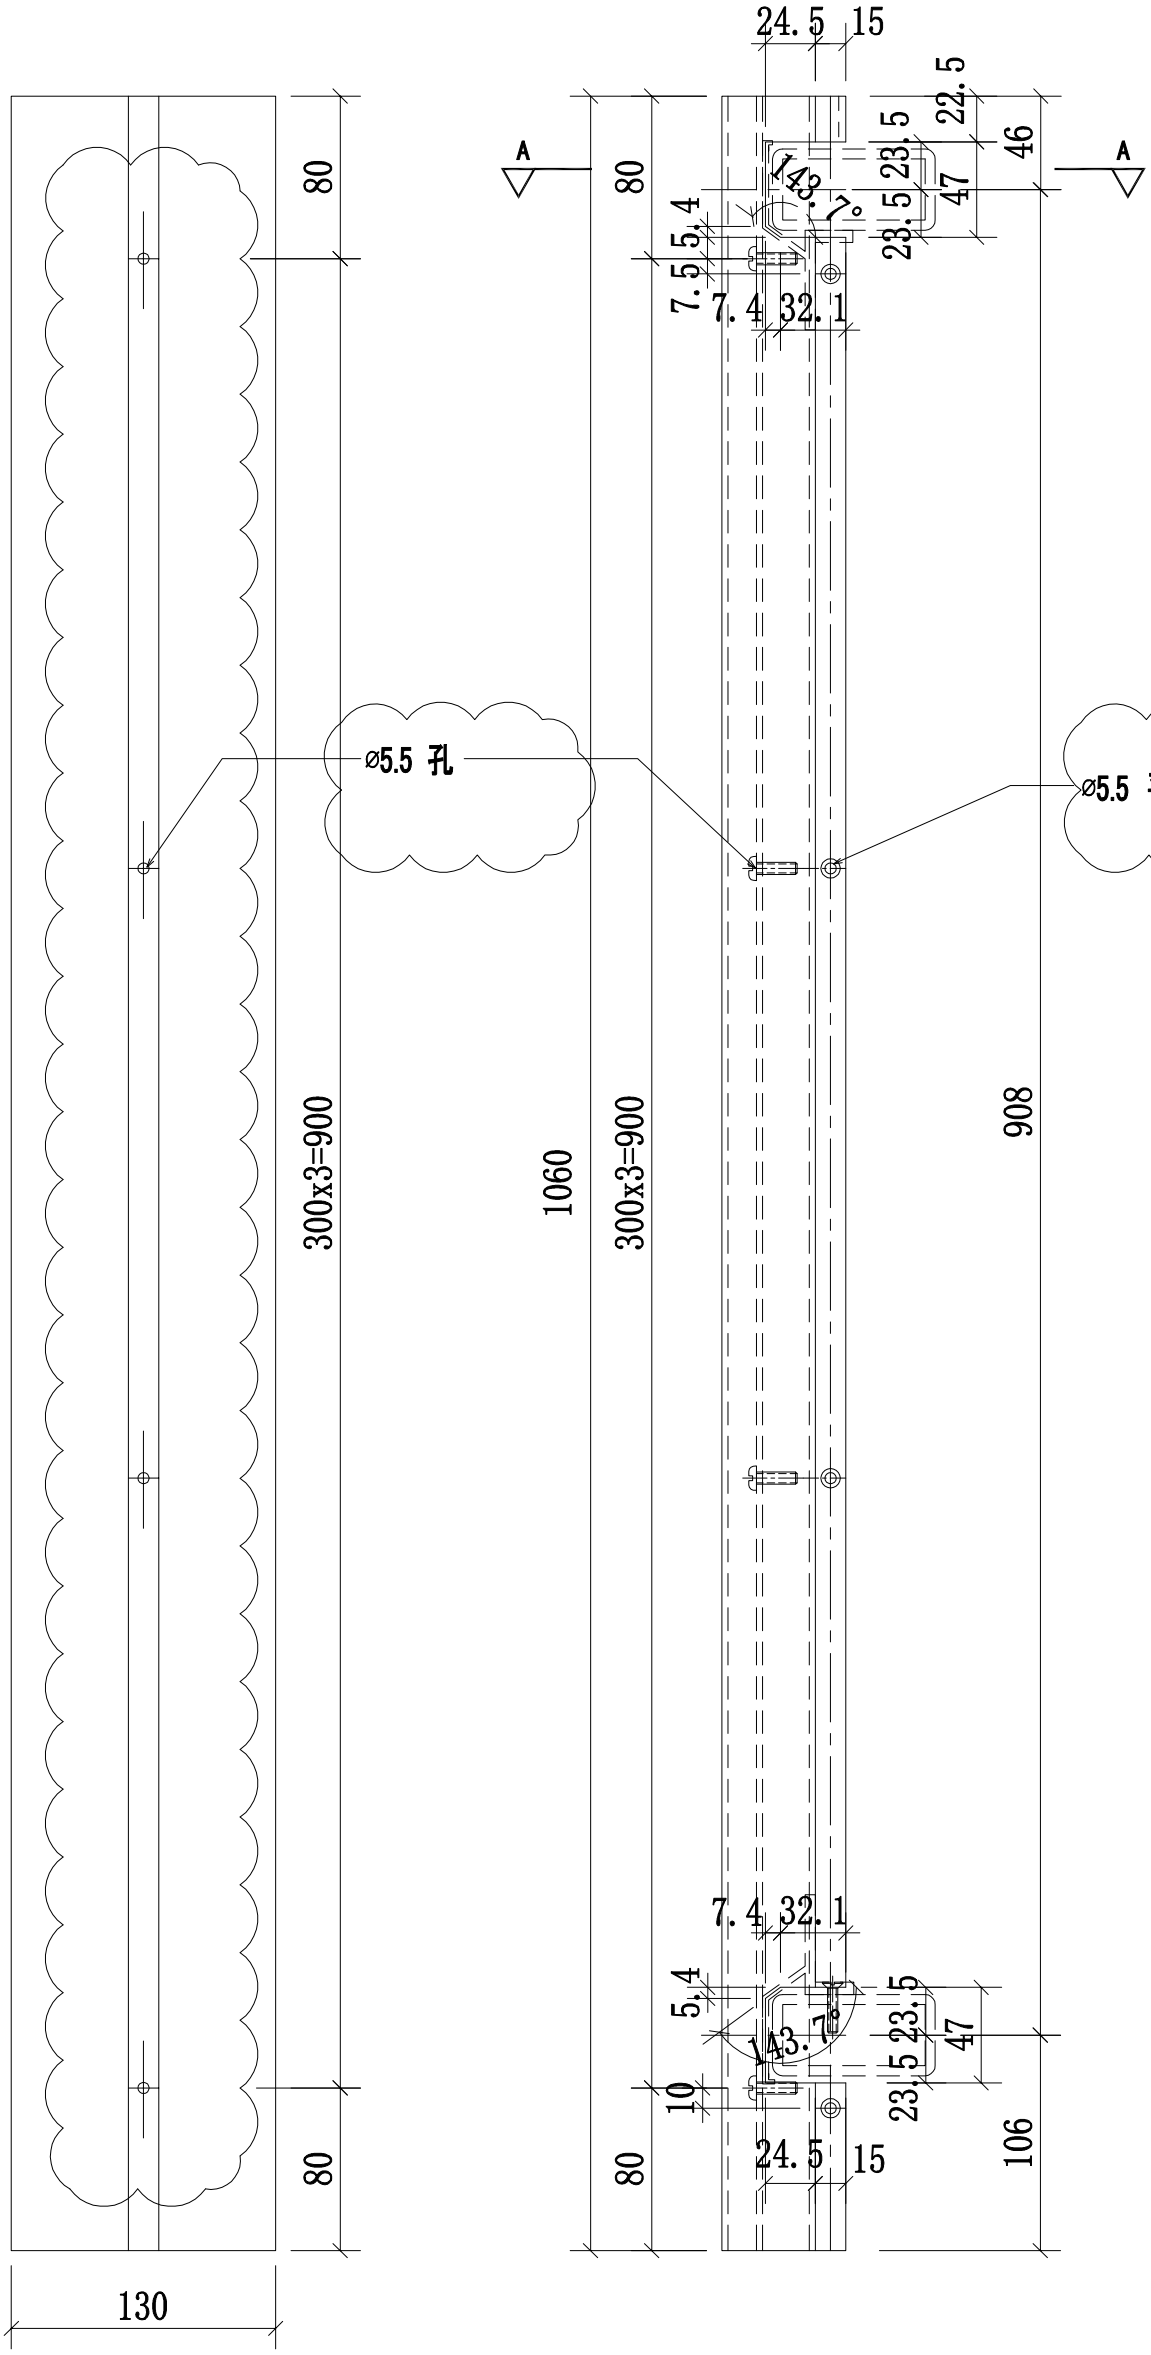


B向

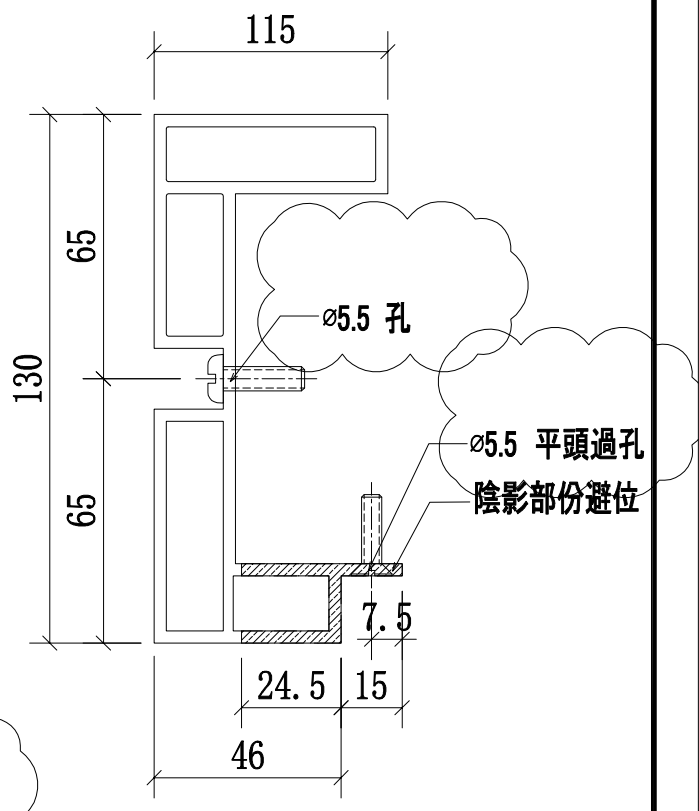

A-A
SCALE:2:1

本品

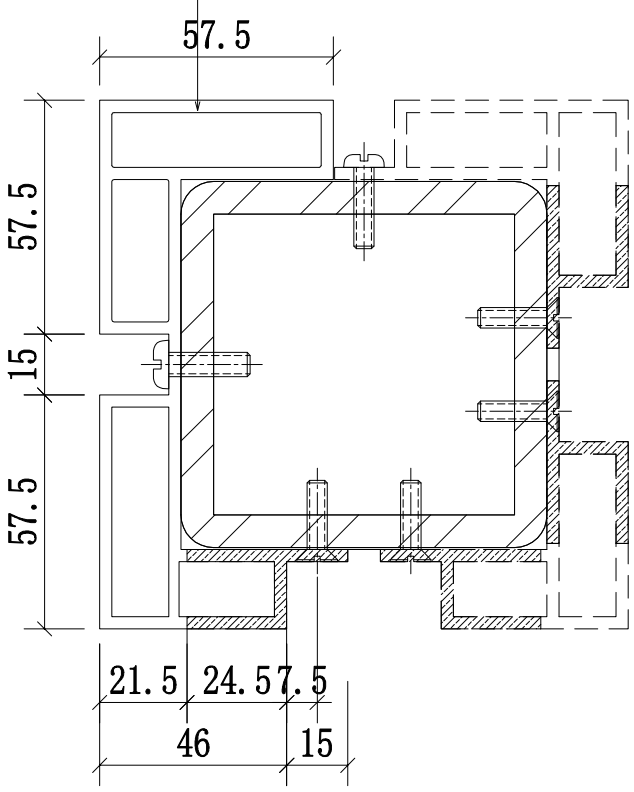


轉角位立柱拼裝圖

名稱	攔河轉角鋁材立柱	制圖	CJM	2021.01.15	修改	A		
材料	X85898(A4)	復核	—	—	日期	2021.03.24		
顏色	UCT806812XL-3	批準			圖號	56A,56,56B-MS06-LMU03		


美特鋁質 有限公司
MIDI Aluminium Fabricator Ltd.

工程號	J-852	地盤	亞皆老街/攔河


序號:	物料編號:	數量:	使用位置:	樓層:
1	56A-MS06-LMU03R	11	SD-GB-5006A	T3/(7F~19F)
2	56-MS06-LMU03R	11	SD-GB-5006	T2/(7F~19F)
3	56B-MS06-LMU03R	11	SD-GB-5006B	T1/(7F~19F)

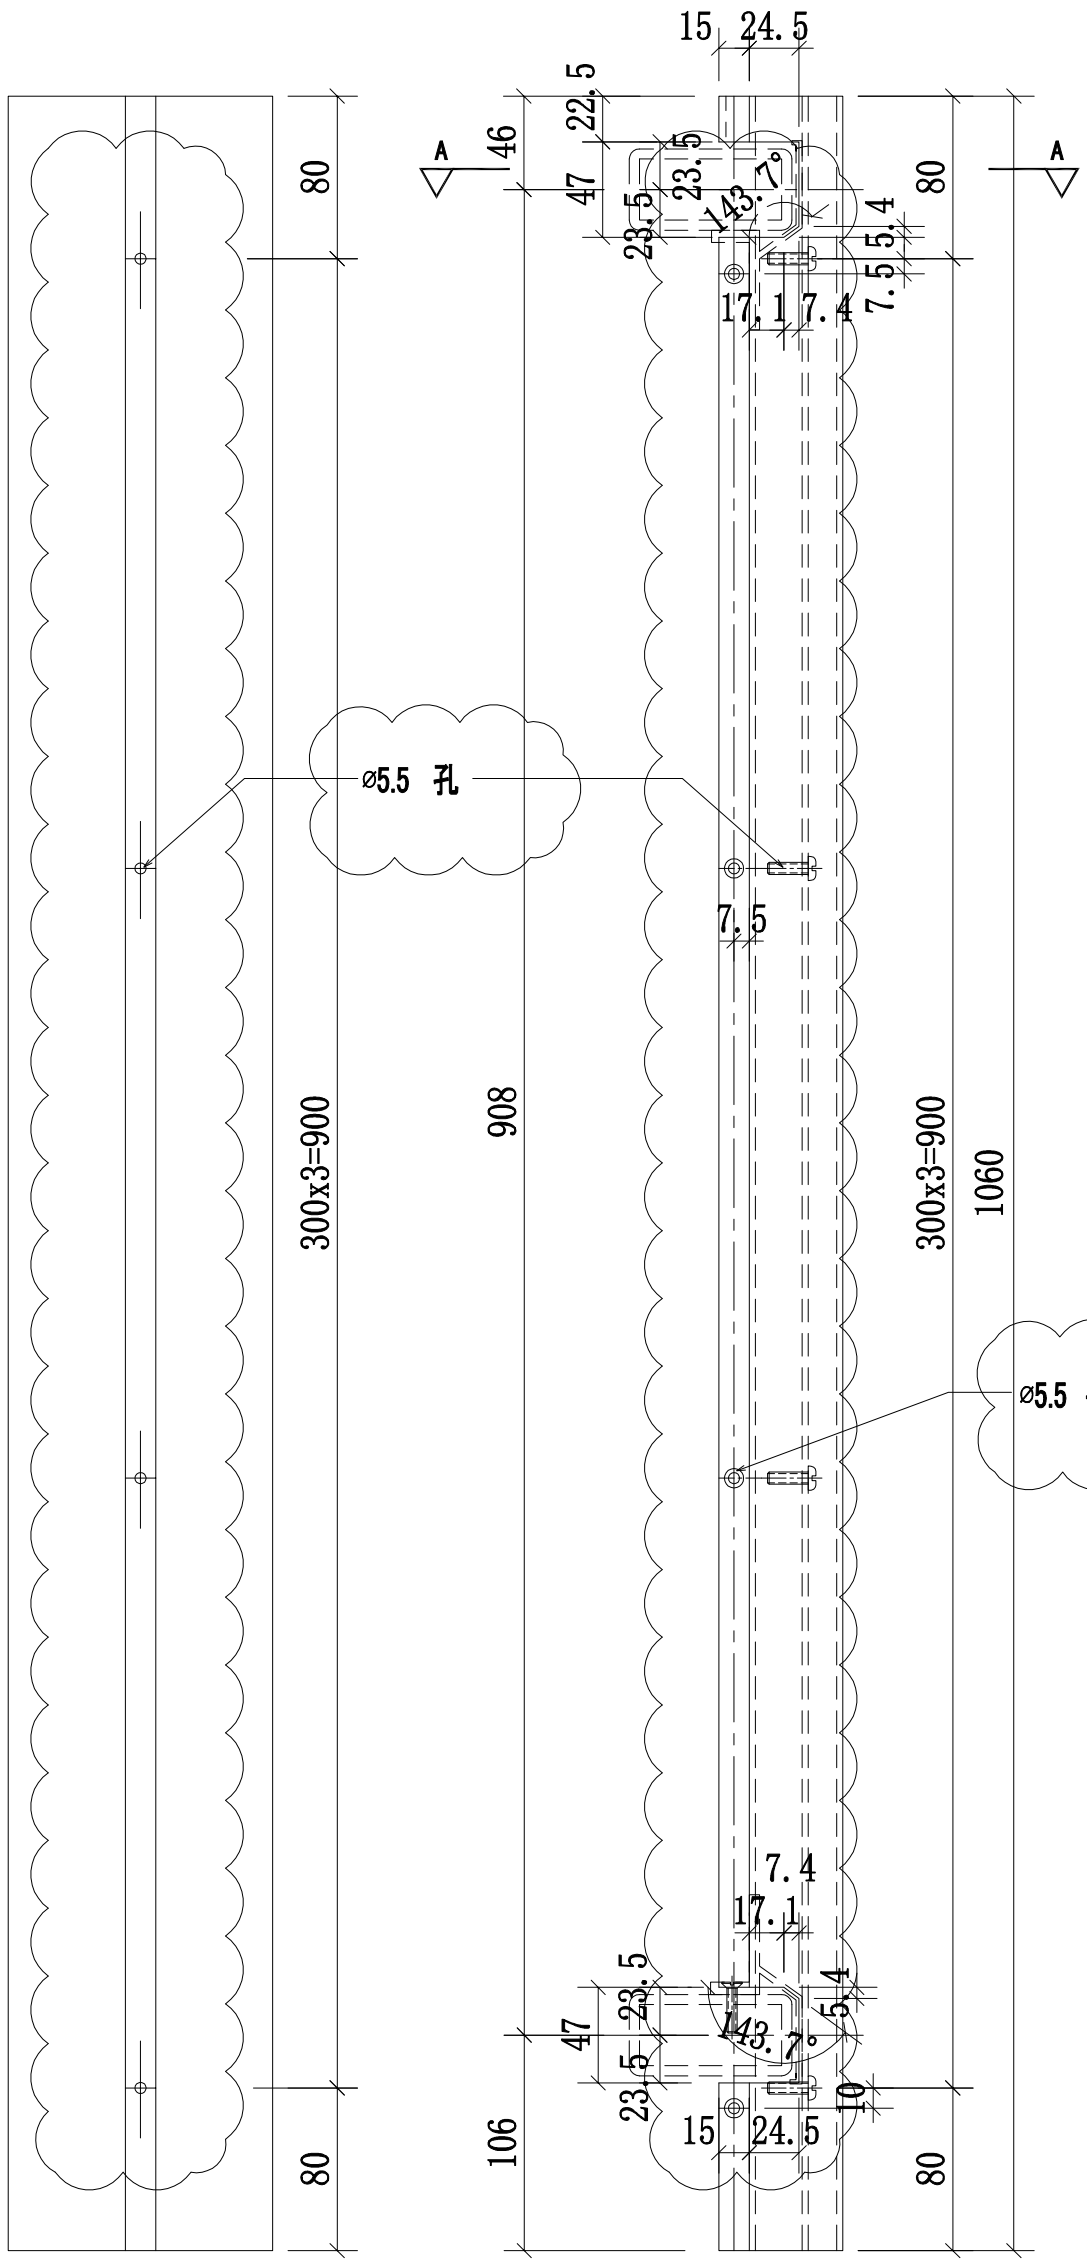

B向

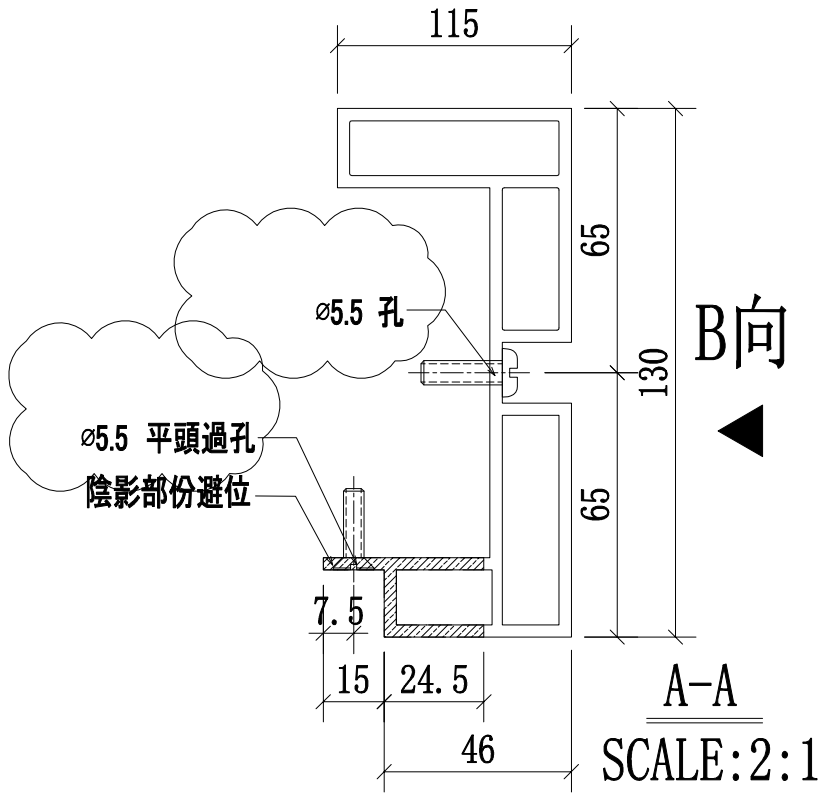

A-A
SCALE:2:1

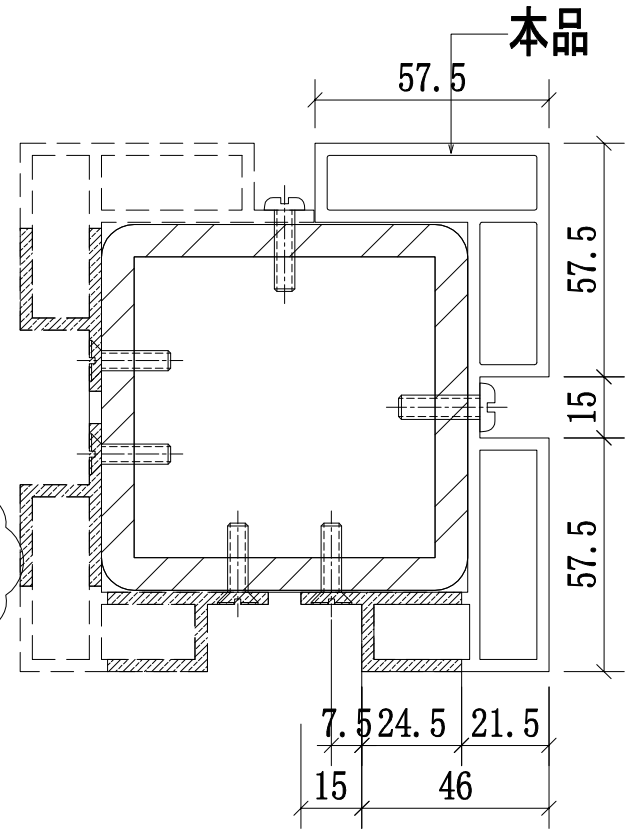


轉角位立柱拼裝圖

名稱	攔河轉角鋁材立柱	制圖	CJM	2021.01.15	修改	A		
材料	X85898(A4)	復核	—	—	日期	2021.03.24		
顏色	UCT806812XL-3	批準			圖號	56A,56,56B-MS06-LMU03R		


美特鋁質 有限公司
MIDI Aluminium Fabricator Ltd.


工程號	J-852	地盤	亞皆老街/攔河

序號:	物料編號:	數量:	使用位置:	樓層:
1	56A-MS06-LMU04	11	SD-GB-5006A	T3/(7F~19F)
2	56-MS06-LMU04	11	SD-GB-5006	T2/(7F~19F)
3	56B-MS06-LMU04	11	SD-GB-5006B	T1/(7F~19F)

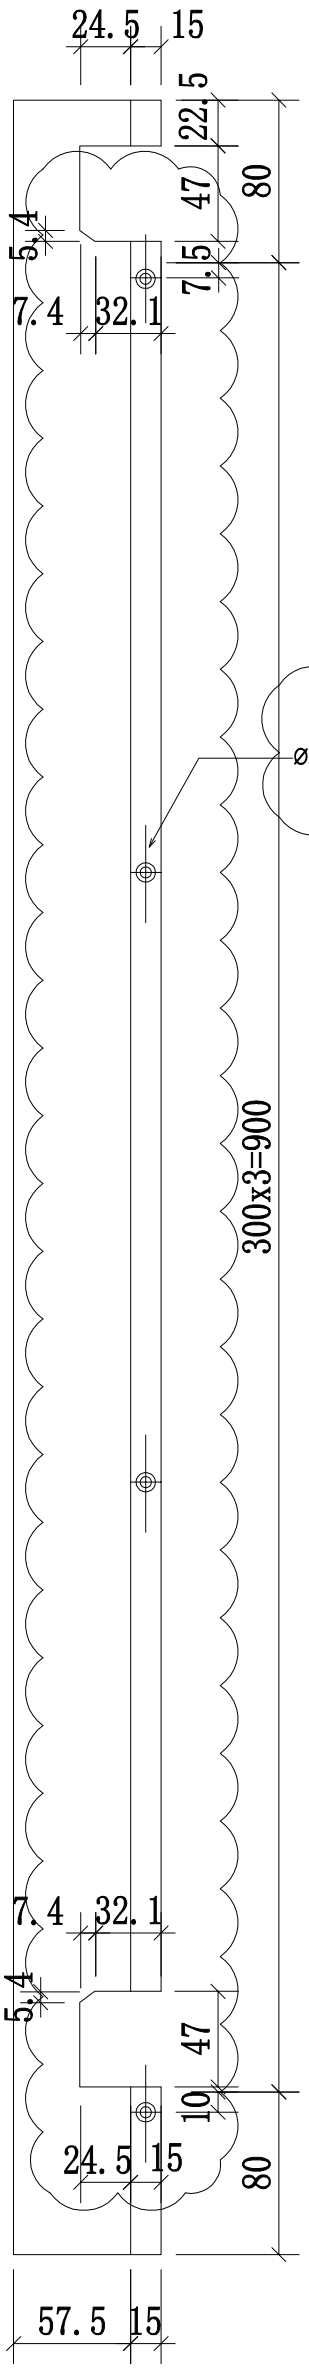


B向

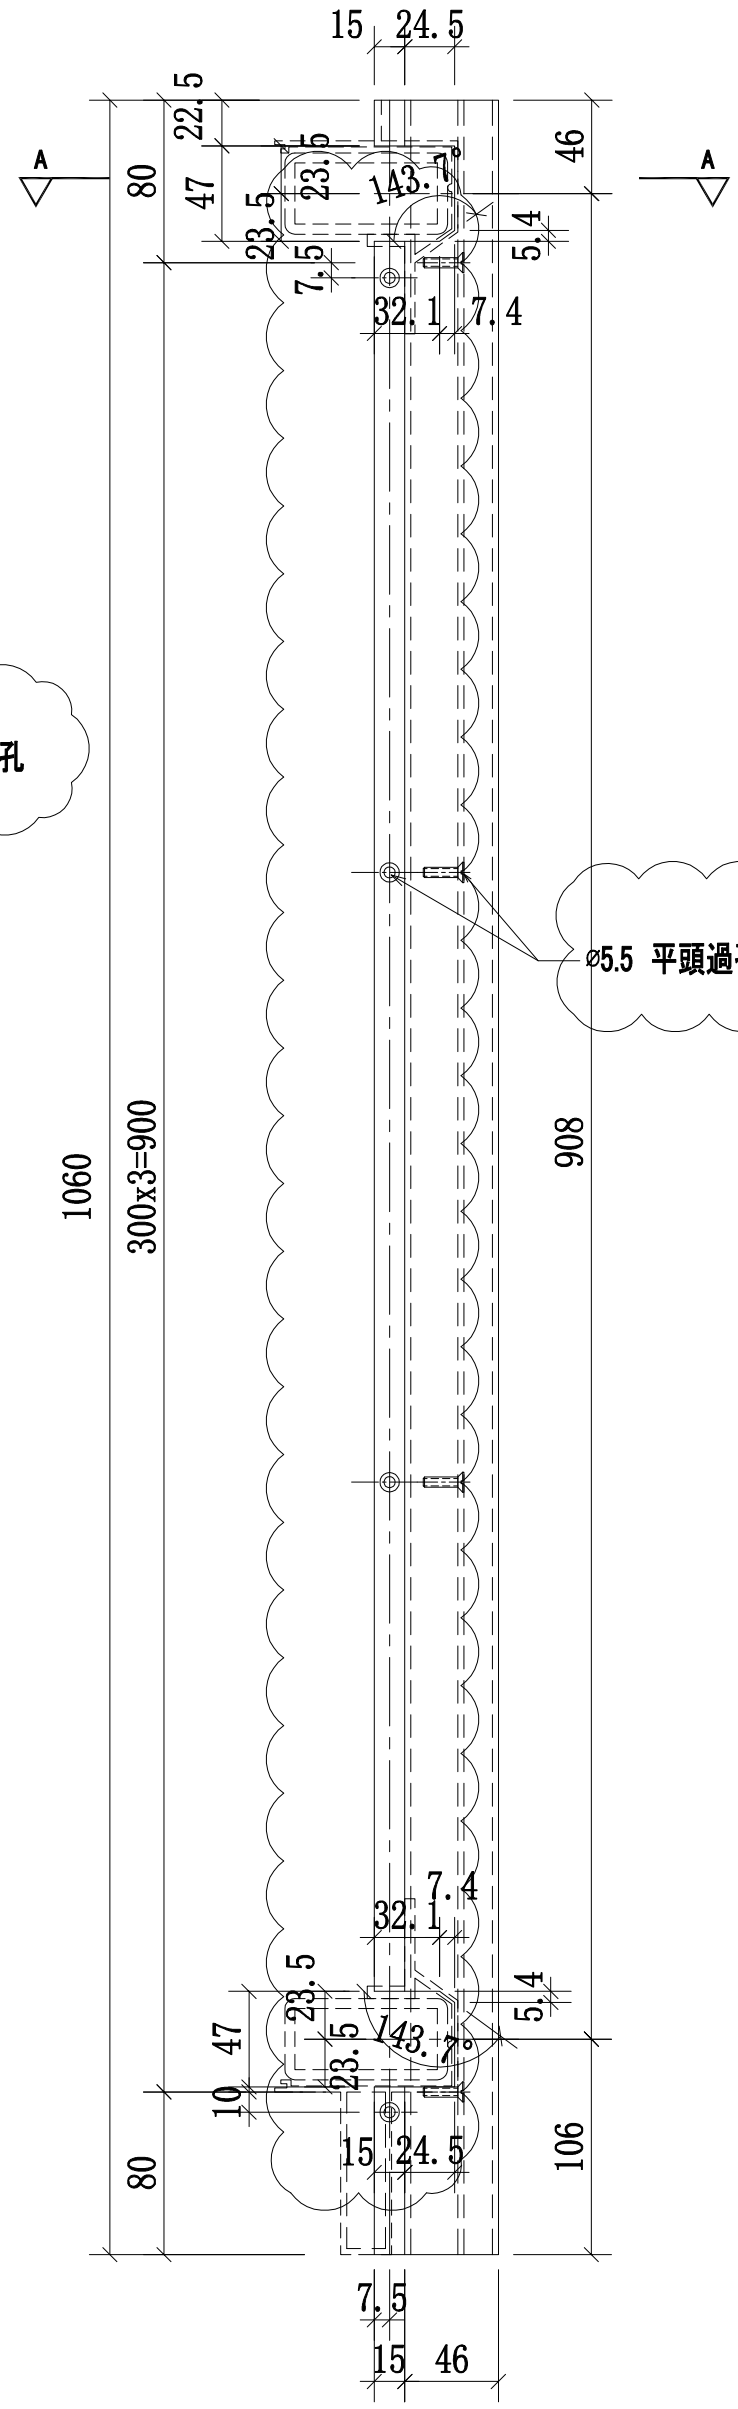

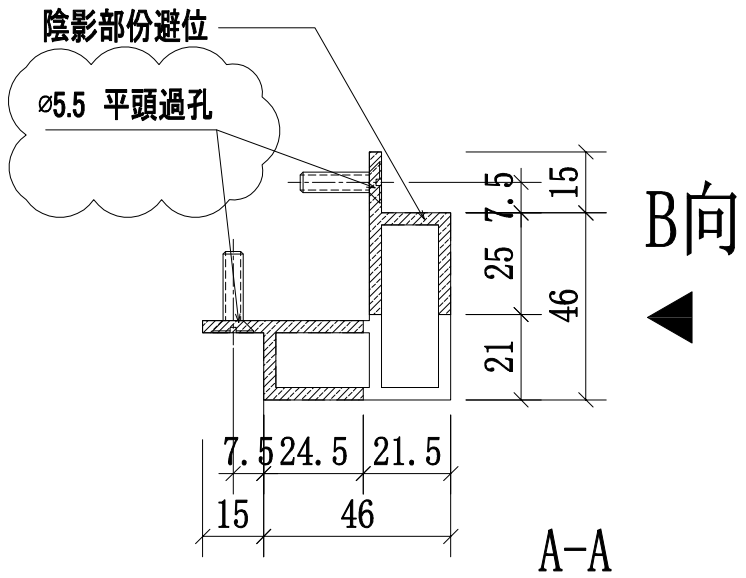

B向

A-A
SCALE:2:1

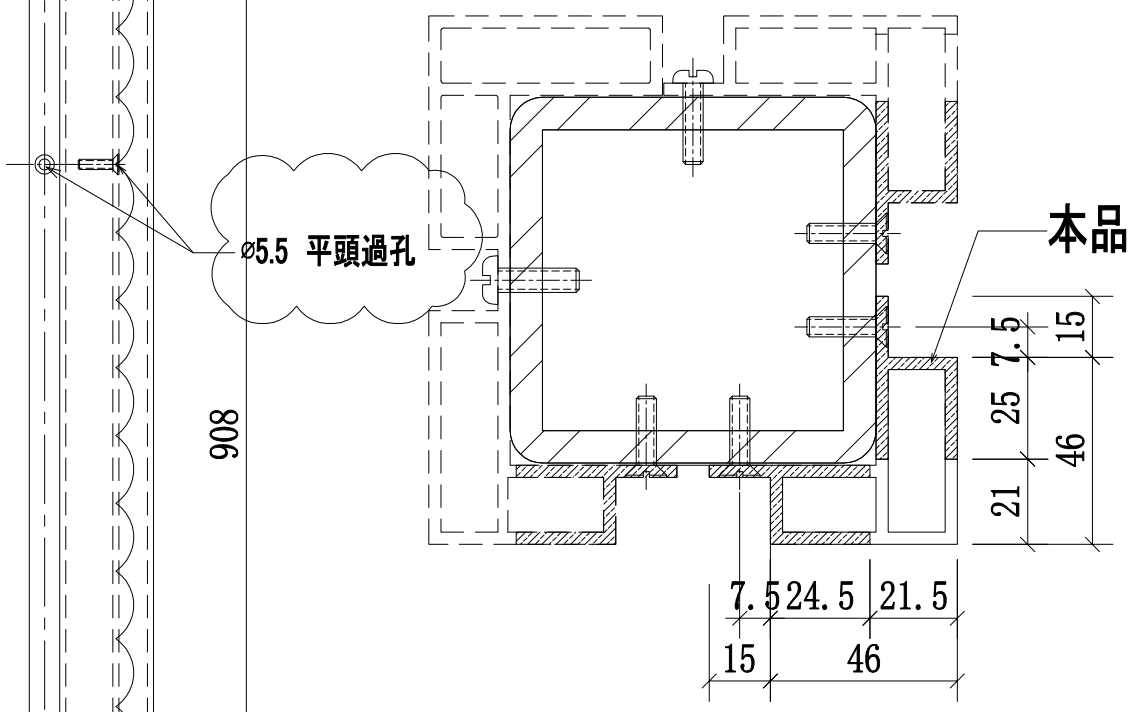


轉角位立柱拼裝圖

名稱	攔河轉角鋁材立柱	制圖	CJM	2021.01.15	修改	A		
材料	X85904(A10)	復核	—	—	日期	2021.03.24		
顏色	UCT806812XL-3	批準			圖號	56A,56,56B-MS06-LMU04		


美特鋁質 有限公司
MIDI Aluminium Fabricator Ltd.

工程號	J-852	地盤	亞皆老街/攔河


序號:	物料編號:	數量:	使用位置:	樓層:
1	56A-MS06-LMU04R	11	SD-GB-5006A	T3/(7F~19F)
2	56-MS06-LMU04R	11	SD-GB-5006	T2/(7F~19F)
3	56B-MS06-LMU04R	11	SD-GB-5006B	T1/(7F~19F)

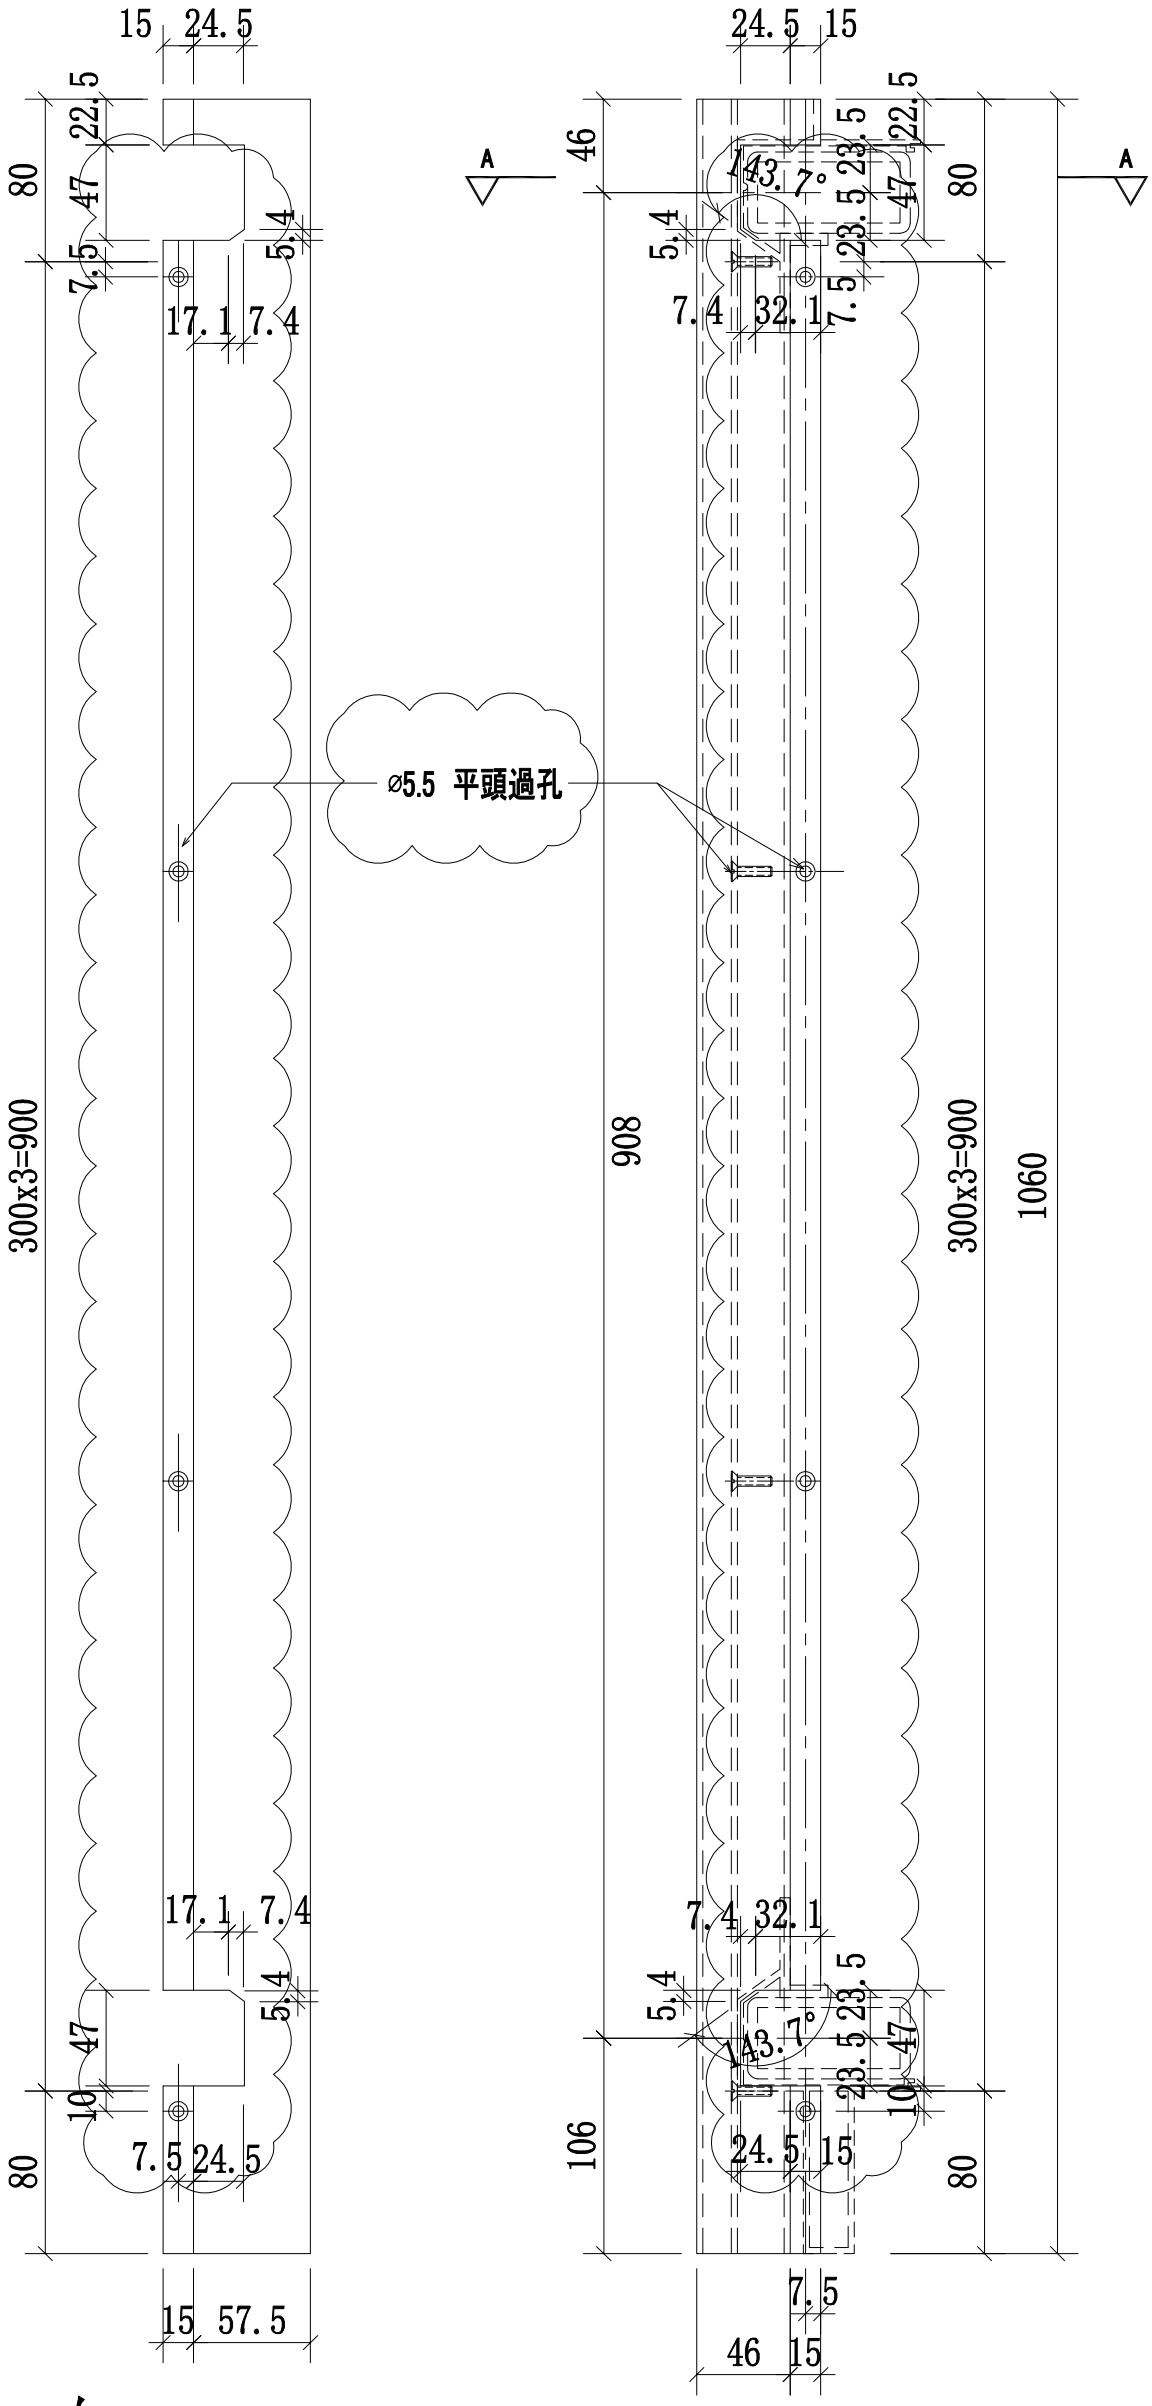

B向

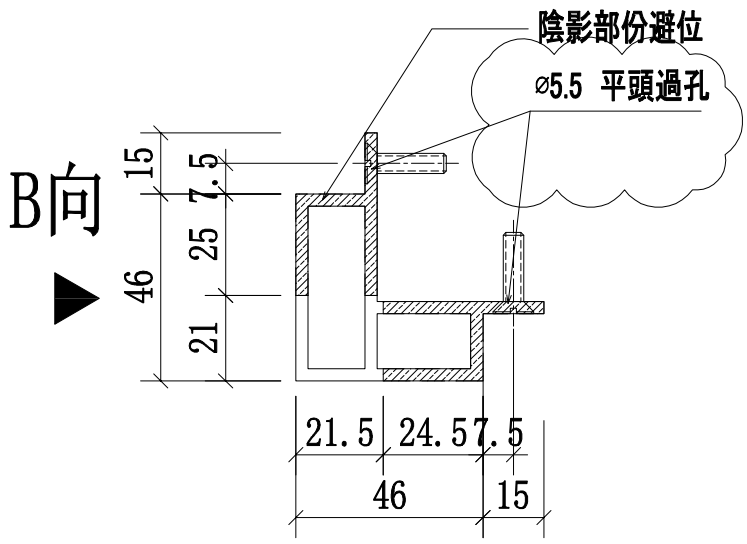

A-A
SCALE:2:1

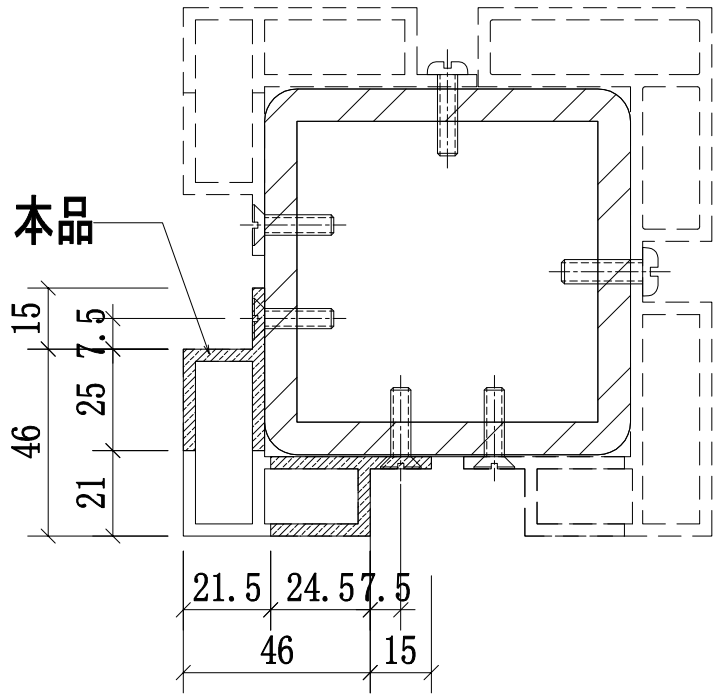


轉角位立柱拼裝圖

名稱	攔河轉角鋁材立柱	制圖	CJM	2021.01.15	修改	A		
材料	X85904(A10)	復核	—	—	日期	2021.03.24		
顏色	UCT806812XL-3	批準			圖號	56A,56,56B-MS06-LMU04R		


美特鋁質 有限公司
MIDI Aluminium Fabricator Ltd.

工程號	J-852	地盤	亞皆老街/攔河


序號:	物料編號:	數量:	使用位置:	樓層:
1	56A-MS06-LMU05	11	SD-GB-5006A	T3/(7F~19F)
2	56-MS06-LMU05	11	SD-GB-5006	T2/(7F~19F)
3	56B-MS06-LMU05	11	SD-GB-5006B	T1/(7F~19F)

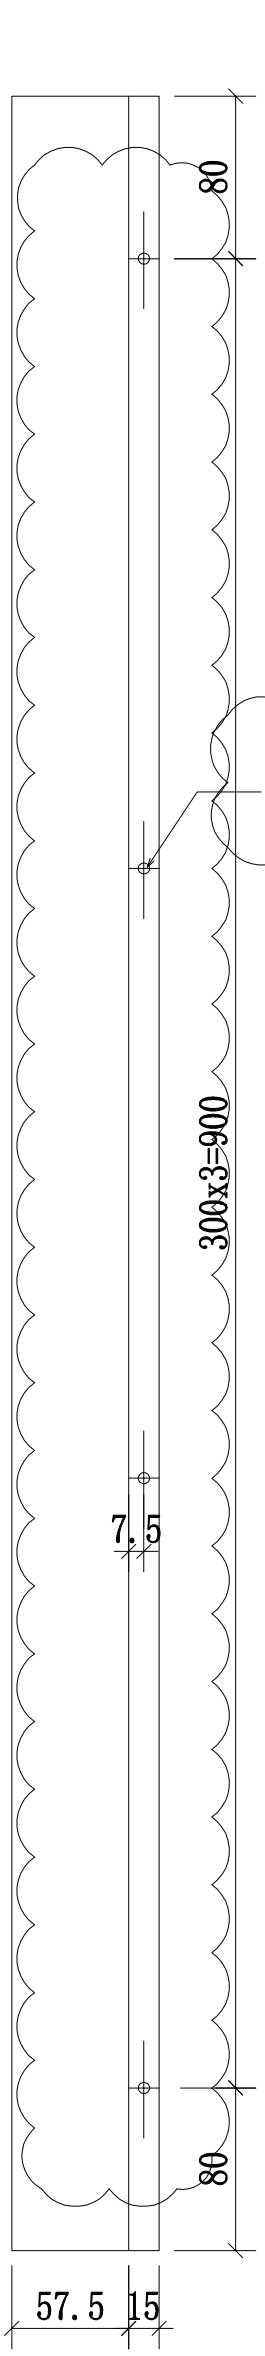

B向

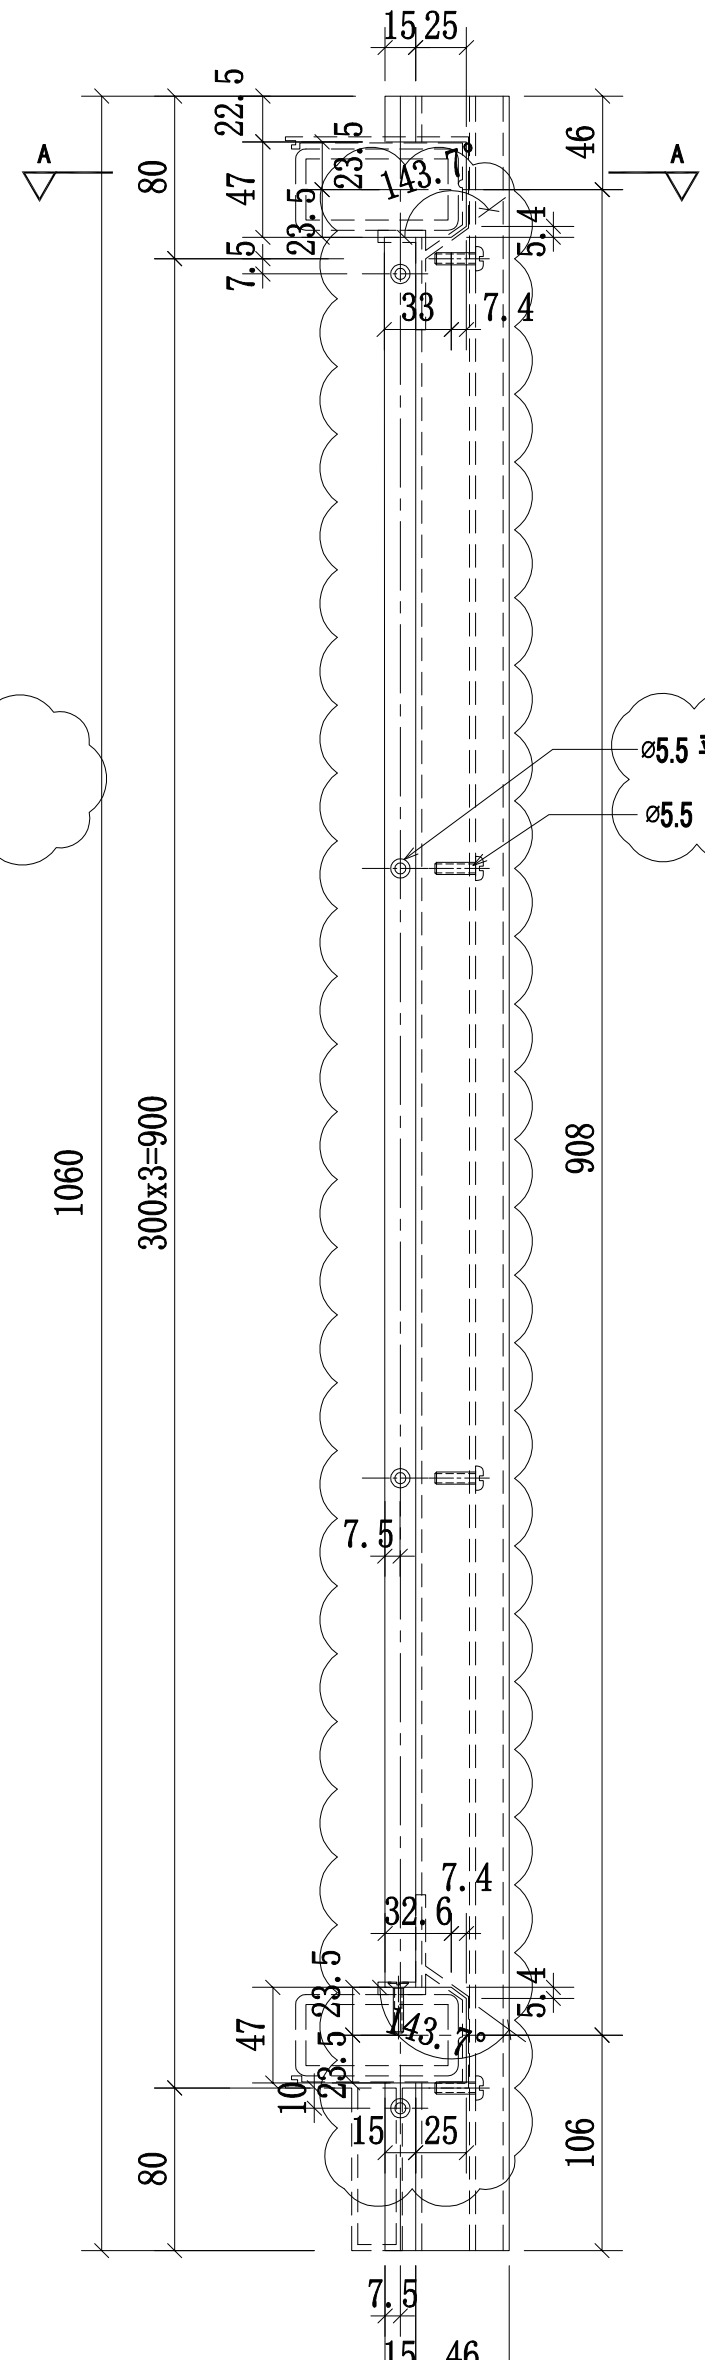

A-A
SCALE:2:1

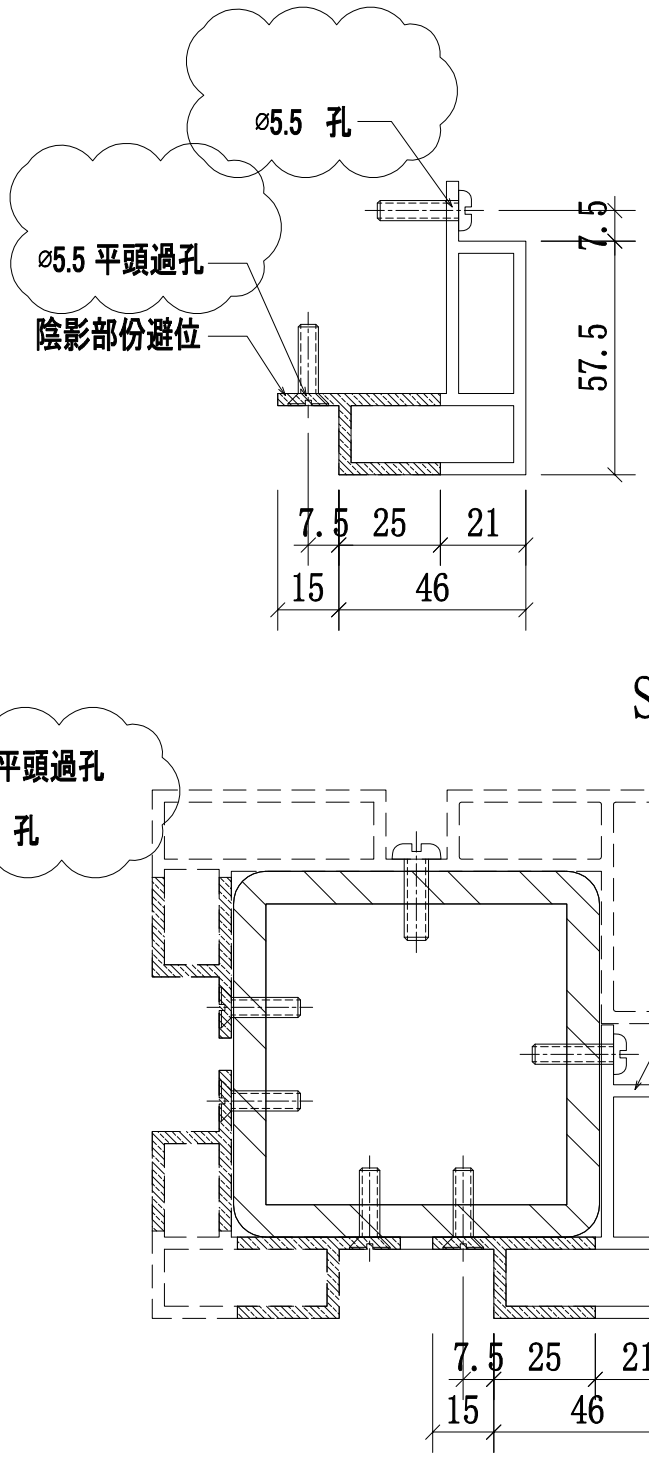


轉角位立柱拼裝圖

名稱	攔河轉角鋁材立柱	制圖	CJM	2021.01.15	修改	A		
材料	X85905(A11)	復核	—	—	日期	2021.03.24		
顏色	UCT806812XL-3	批準			圖號	56A,56,56B-MS06-LMU05		

美特鋁質 有限公司
MIDI Aluminium Fabricator Ltd.

工程號	J-852	地盤	亞皆老街/攔河

序號:	物料編號:	數量:	使用位置:	樓層:
1	56A-MS06-LMU05R	11	SD-GB-5006A	T3/(7F~19F)
2	56-MS06-LMU05R	11	SD-GB-5006	T2/(7F~19F)
3	56B-MS06-LMU05R	11	SD-GB-5006B	T1/(7F~19F)

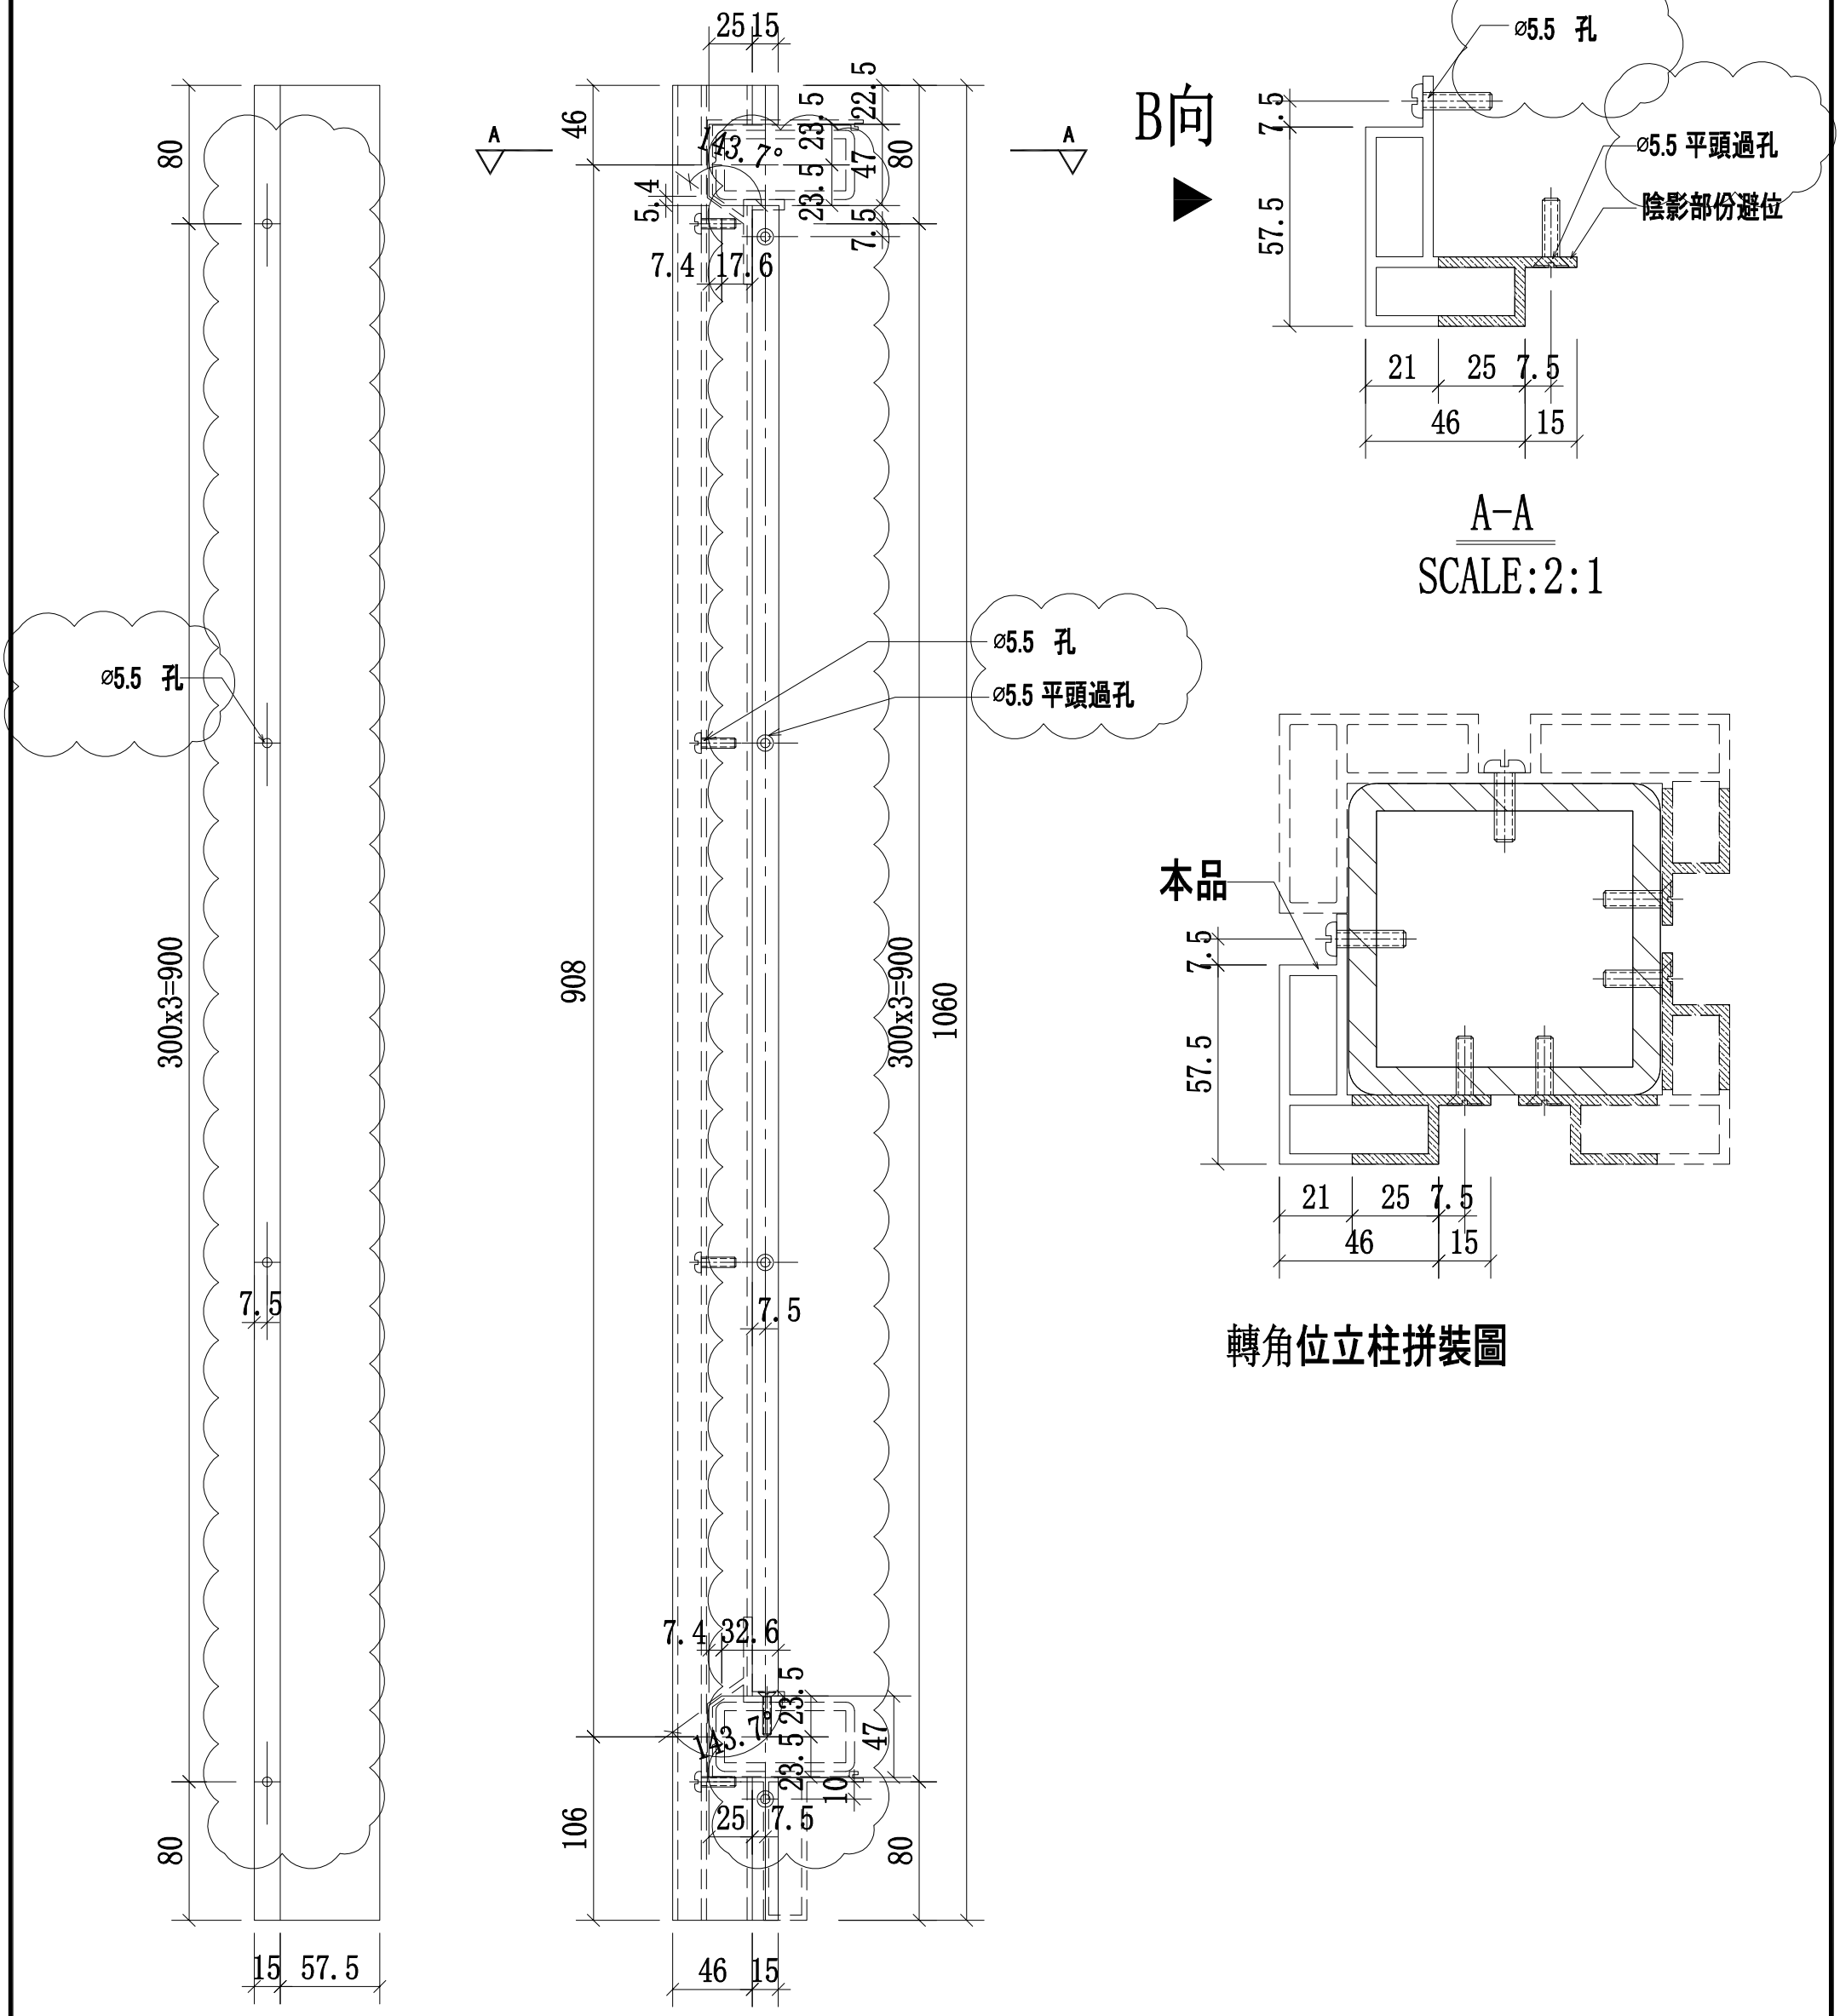

B向

A-A
SCALE:2:1

轉角位立柱拼裝圖


B向

名稱	攔河轉角鋁材立柱	制圖	CJM	2021.01.15	修改	A		
材料	X85905(A11)	復核	—	—	日期	2021.03.24		
顏色	UCT806812XL-3	批準			圖號	56-MS06-LMU05R		


美特鋁質 有限公司
MIDI Aluminium Fabricator Ltd.

工程號	J-852	地盤	亞皆老街/攔河


序號:	物料編號:	數量:	使用位置:	樓層:
1	56A-MS06-LMU06	44	SD-GB-5006A	T3/(7F~19F)
2	56-MS06-LMU06	44	SD-GB-5006	T2/(7F~19F)
3	56B-MS06-LMU06	44	SD-GB-5006B	T1/(7F~19F)

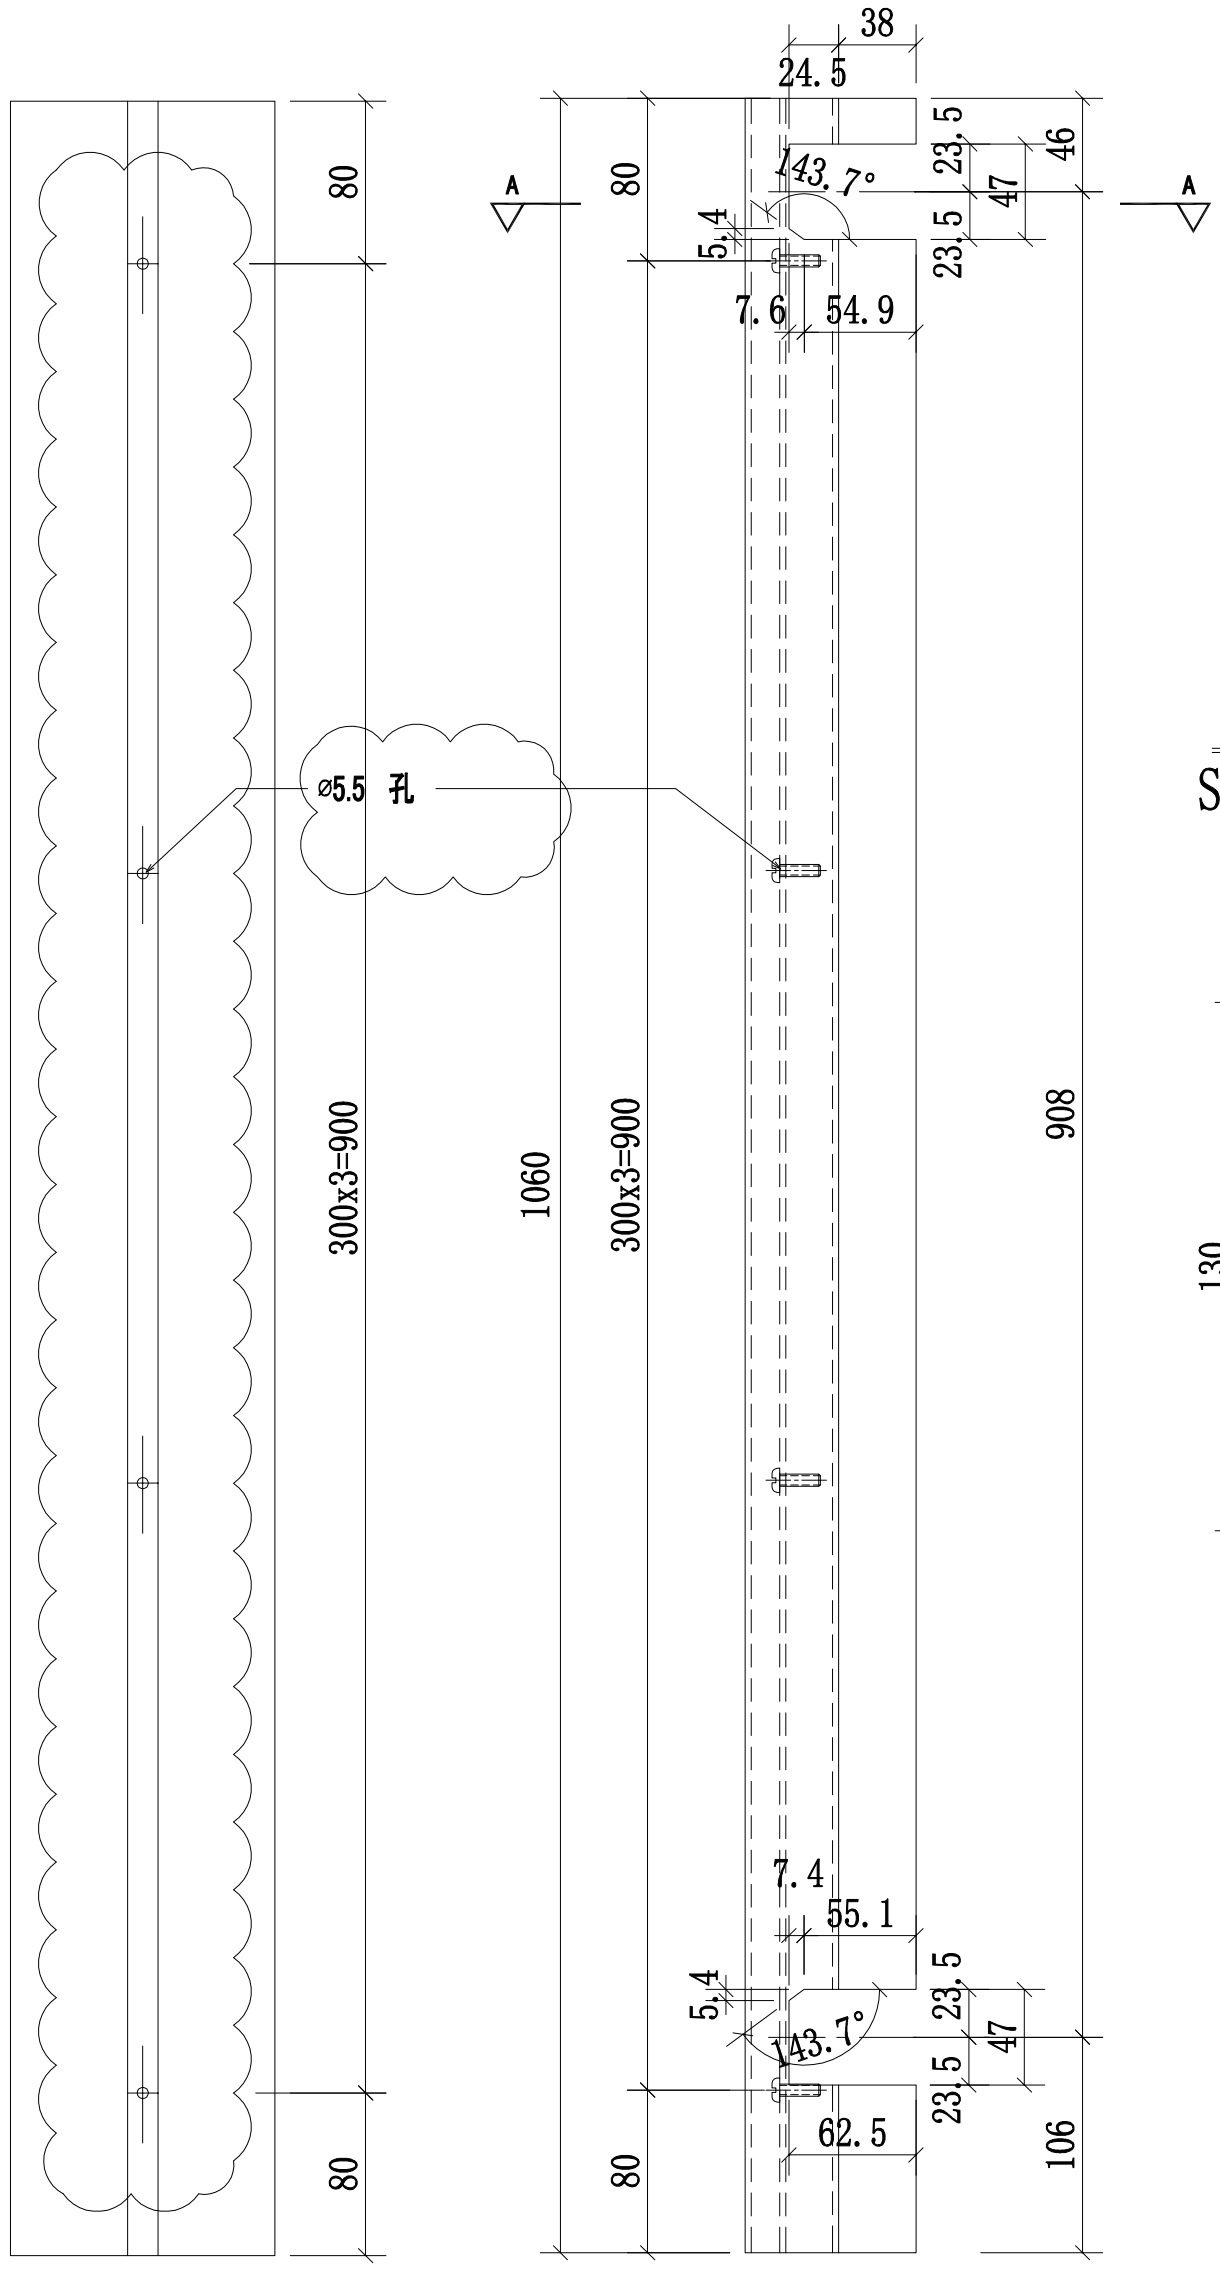

B向

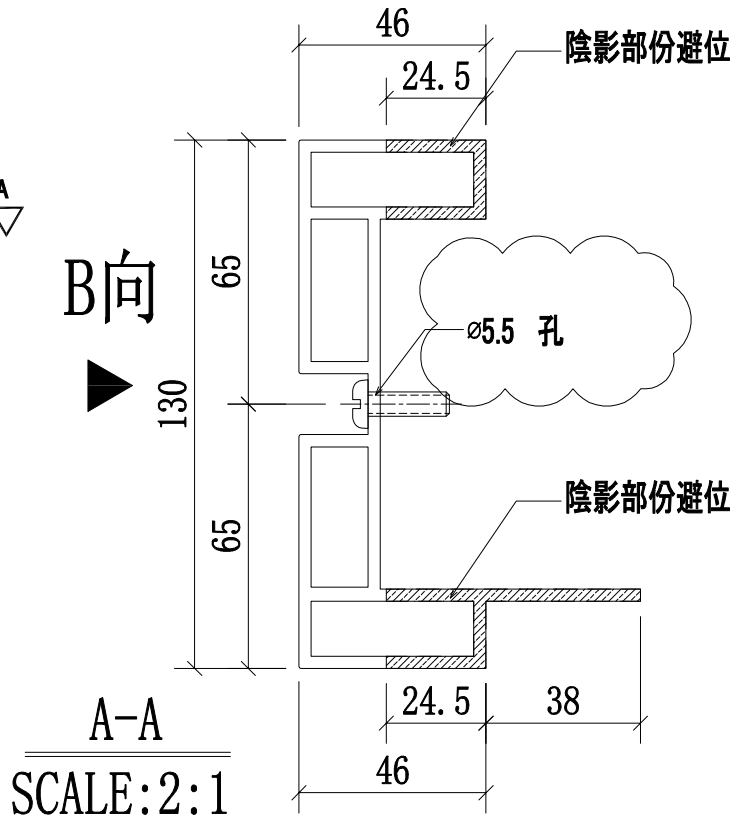

A-A
SCALE:2:1

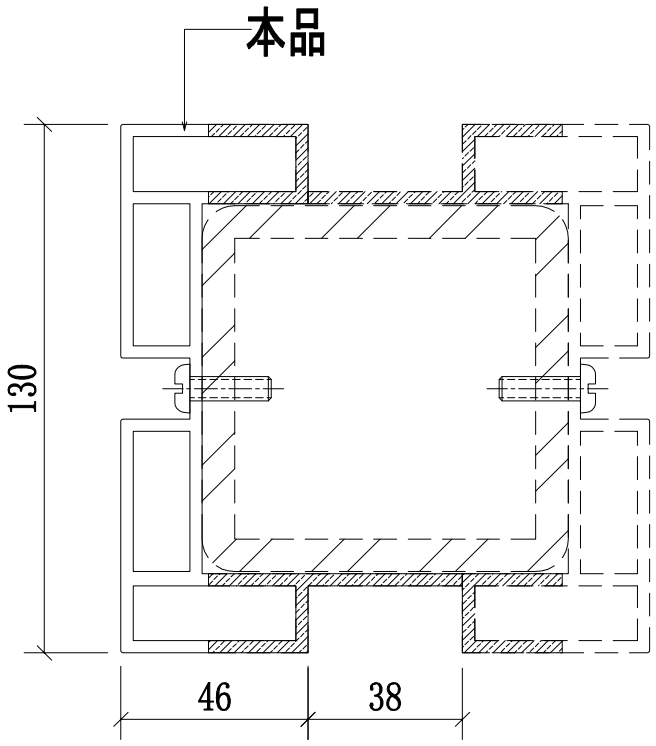


中間位置立柱拼裝圖


名稱	攔河中間鋁材立柱	制圖	CJM	2021.01.15	修改	A		
材料	X85899(A5)	復核	—	—	日期	2021.03.24		
顏色	UCT806812XL-3	批準			圖號	56A,56,56B-MS06-LMU06		

美特鋁質 有限公司
MIDI Aluminium Fabricator Ltd.

工程號	J-852	地盤	亞皆老街/攔河


序號:	物料編號:	數量:	使用位置:	樓層:
1	56A-MS06-LMU07	44	SD-GB-5006A	T3/(7F~19F)
2	56-MS06-LMU07	44	SD-GB-5006	T2/(7F~19F)
3	56B-MS06-LMU07	44	SD-GB-5006B	T1/(7F~19F)

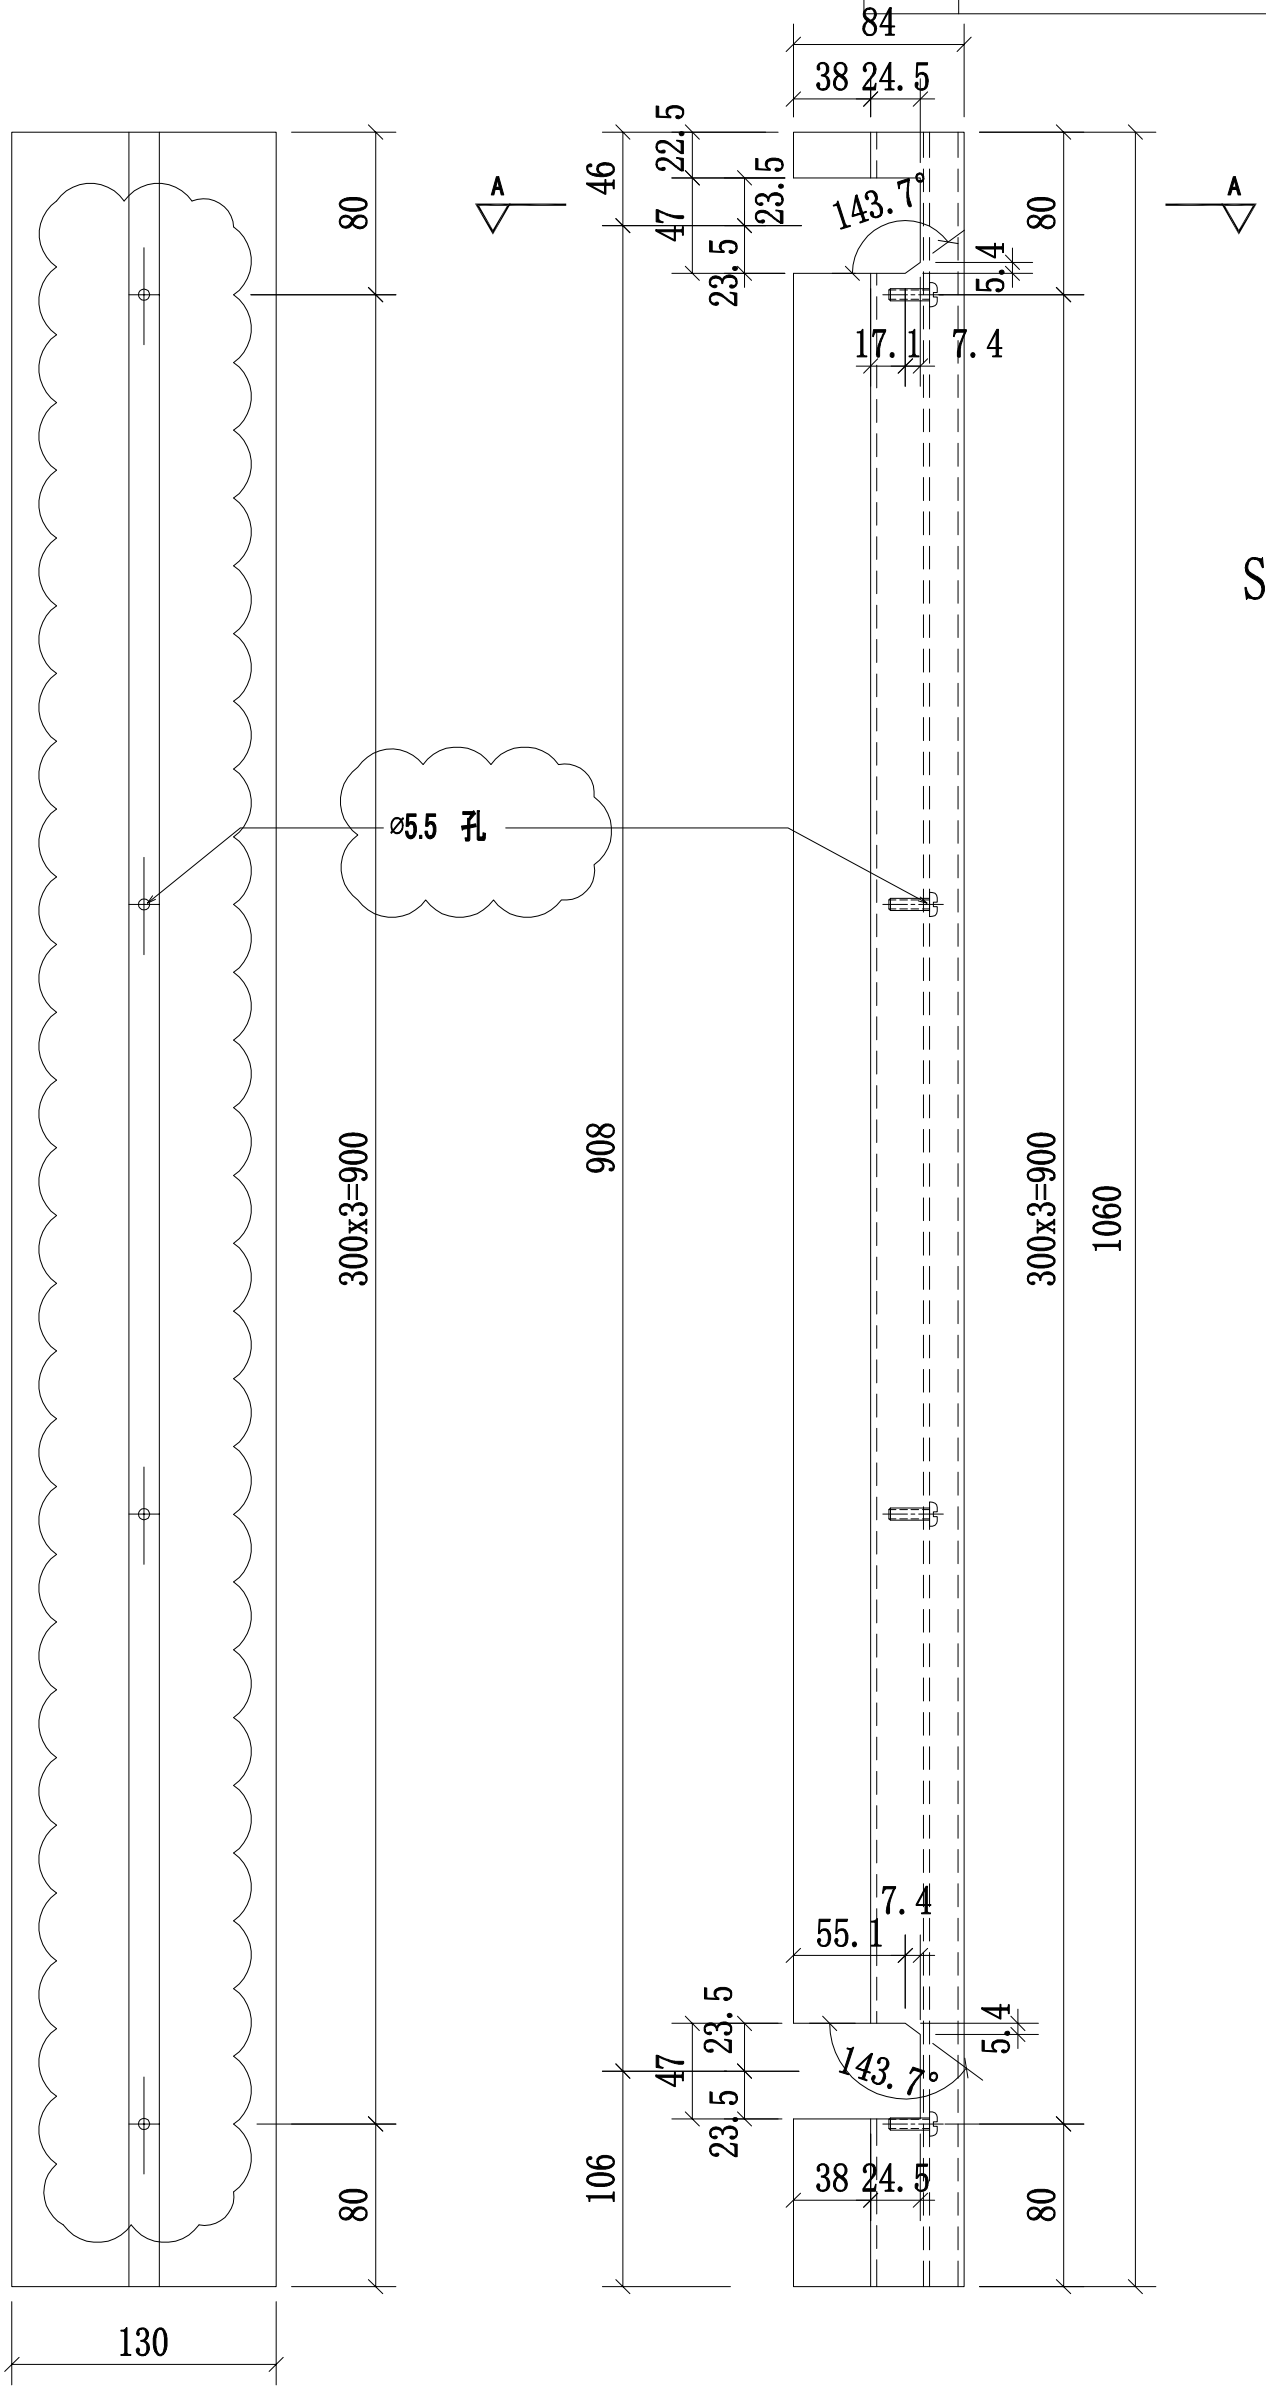

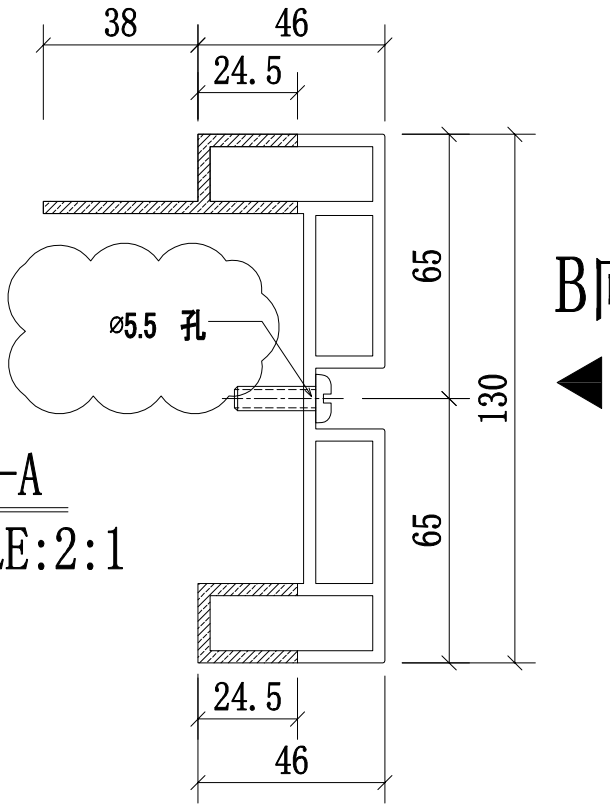


B向

A-A
SCALE:2:1

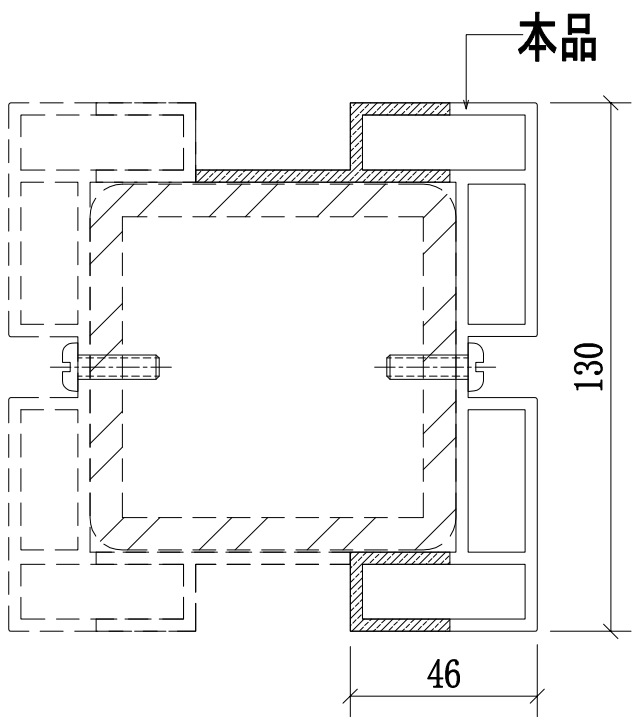


中間位置立柱拼裝圖

名稱	攔河中間鋁材立柱	制圖	CJM	2021.01.15	修改	A		
材料	X85899(A5)	復核	—	—	日期	2021.03.24		
顏色	UCT806812XL-3	批準			圖號	56A,56,56B-MS06-LMU07		

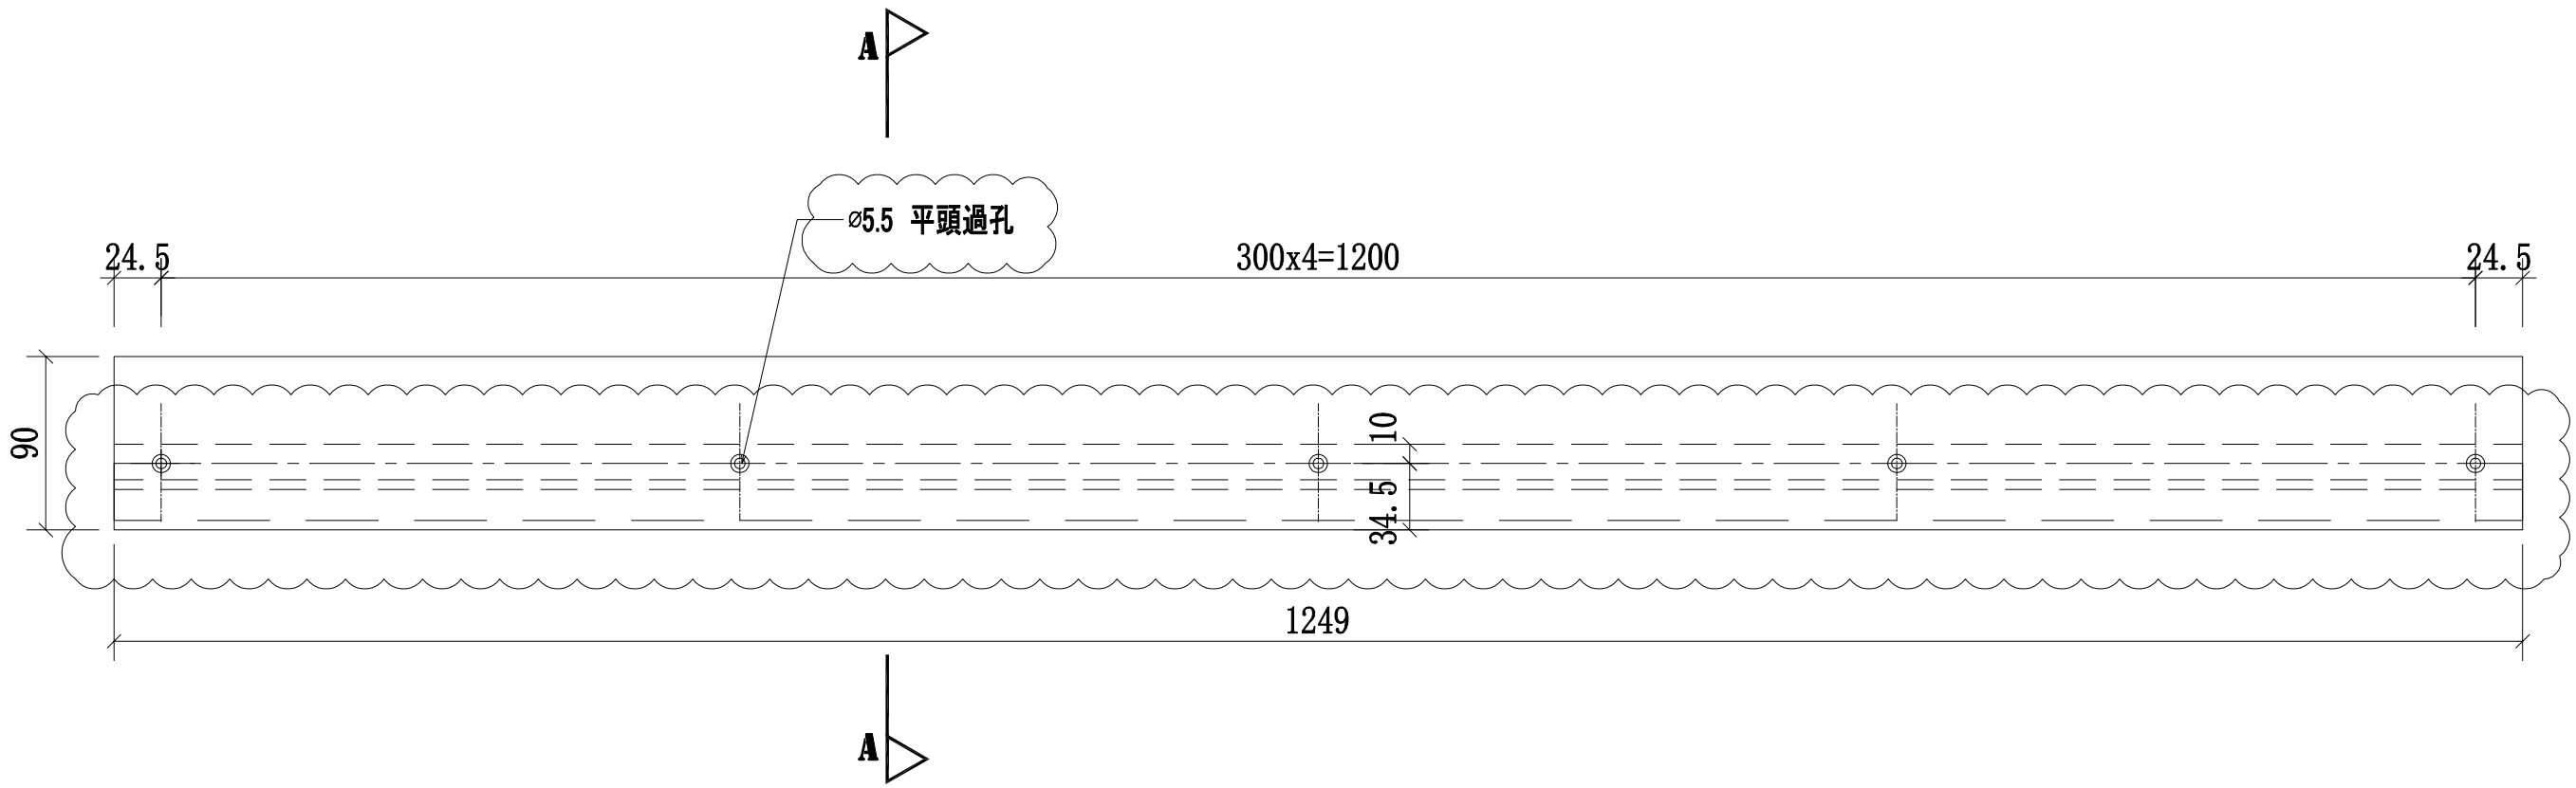

頂

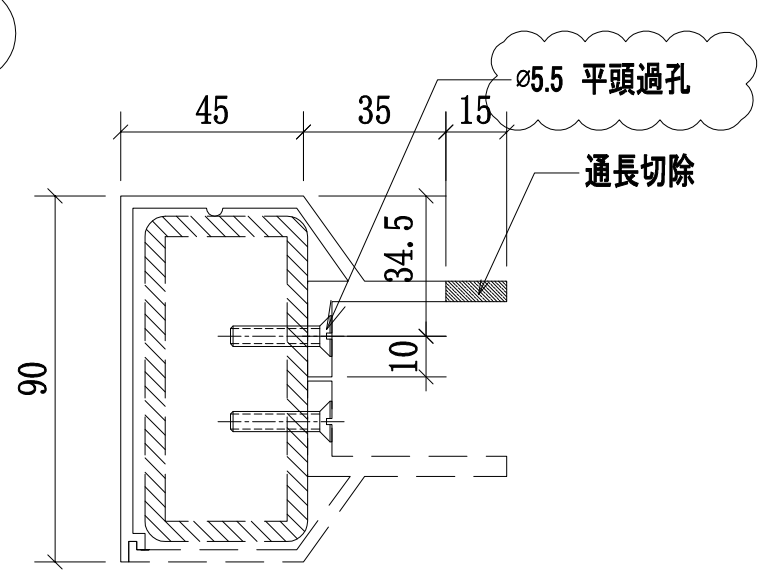


A-A

序號	物料編號	數量	L	使用位置	樓層
01	56A-MS06-LTR01-A6(頂)	22	1249	SD-GB-5006A	T3/(7F~19F)
02	56-MS06-LTR01-A6(頂)	22	1249	SD-GB-5006	T2/(7F~19F)
03	56B-MS06-LTR01-A6(頂)	22	1249	SD-GB-5006B	T1/(7F~19F)


美特鋁質 有限公司
MIDI Aluminium Fabricator Ltd.

工程號	J-852
地盤	亞皆老街/欄河

修改	A
日期	2021.03.23
圖號	56-MS06-LTR01-A6(頂)
2021.01.15	—
制圖	CJM
復核	—
批準	
名稱	欄河鋁橫梁
材料	X85900(A6)
顏色	UCT80681ZXL-3

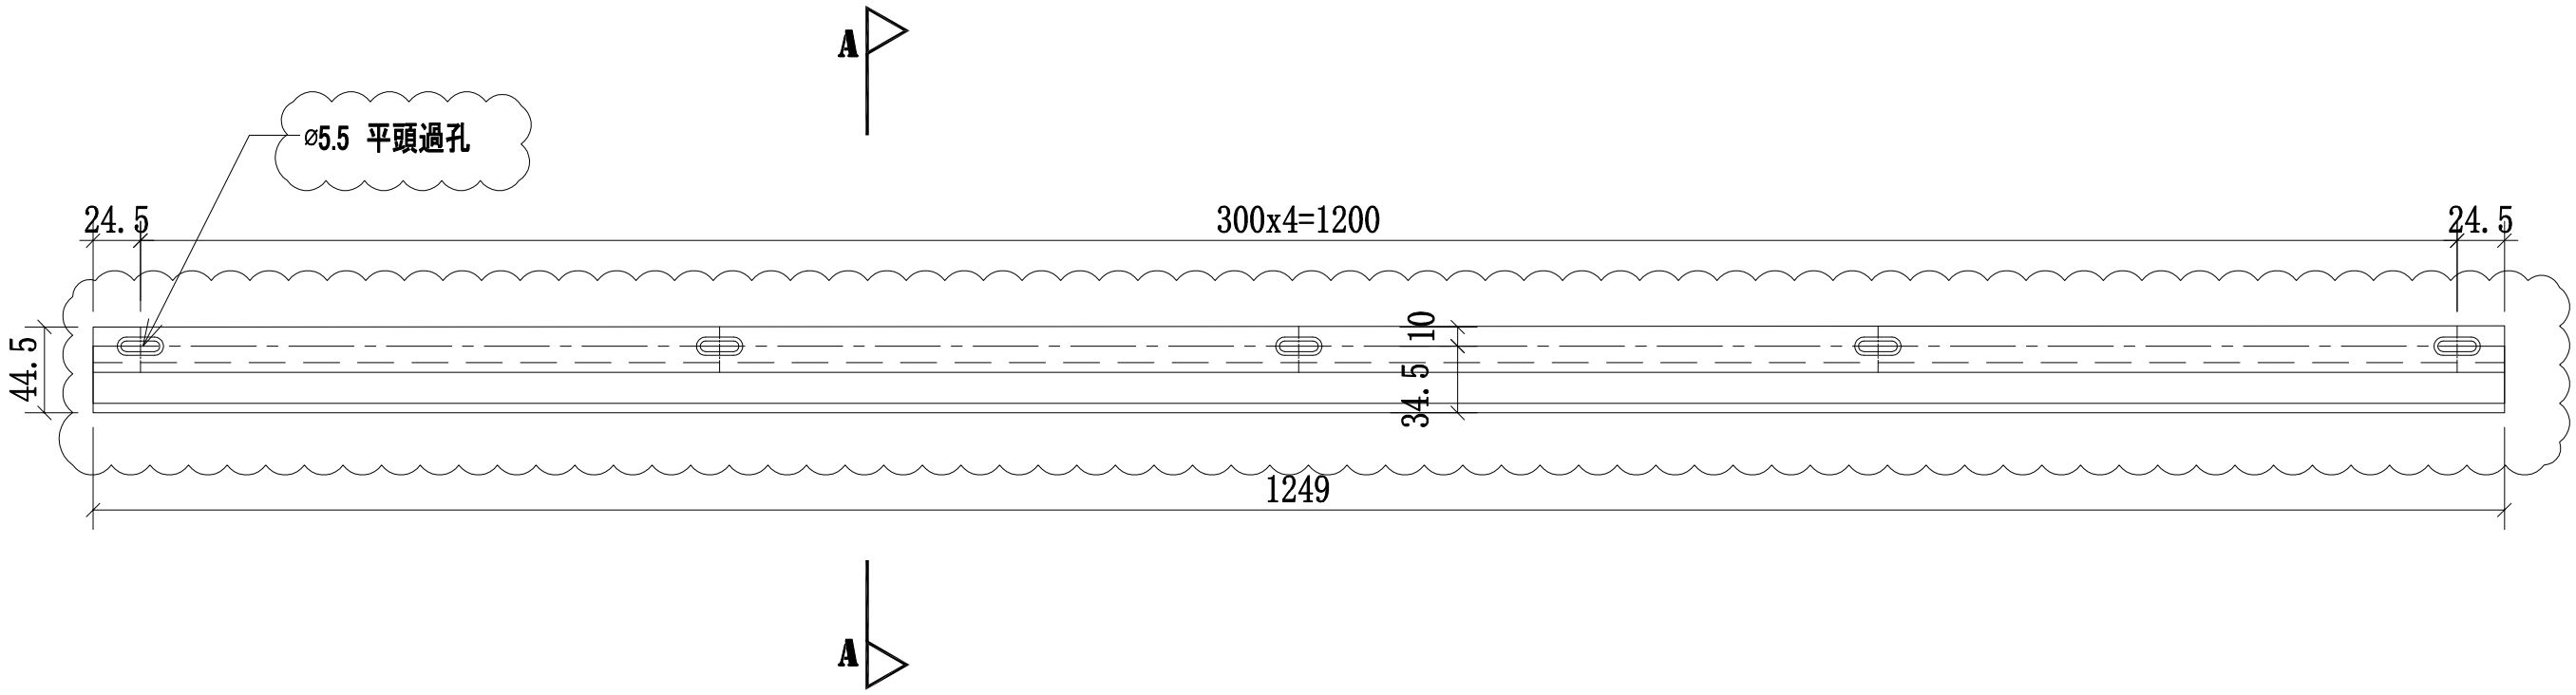

頂

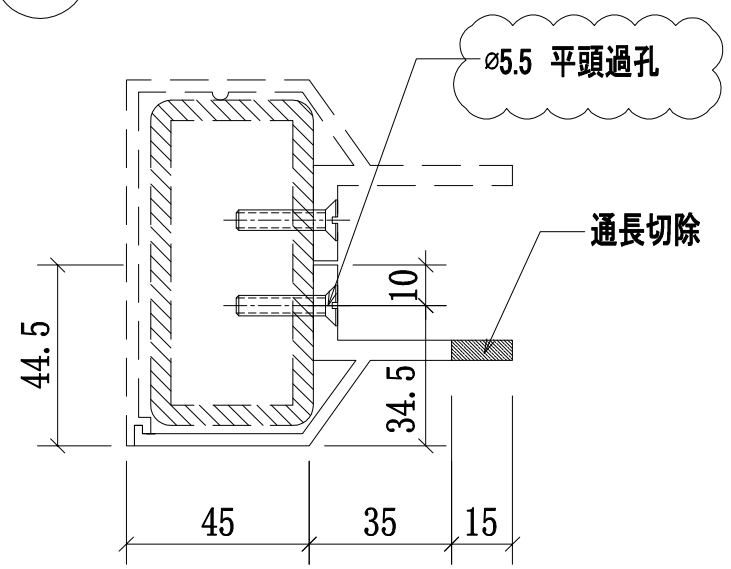

A-A


序號	物料編號	數量	L	使用位置	樓層
01	56A-MS06-LTR01-A7(頂)	22	1249	SD-GB-5006A	T3/(7F~19F)
02	56-MS06-LTR01-A7(頂)	22	1249	SD-GB-5006	T2/(7F~19F)
03	56B-MS06-LTR01-A7(頂)	22	1249	SD-GB-5006B	T1/(7F~19F)


美特鋁質 有限公司
MIDI Aluminium Fabricator Ltd.

工程號	J-852
地盤	亞皆老街/欄河

修改	日期	圖號
A	2021.03.23	56-MS06-LTR01-A7(頂)
2021.01.15	-	

制圖	CJM
復核	-
批準	
名稱	欄河鋁橫梁
材料	X85901(A7)
顏色	FUCT806812XL-3

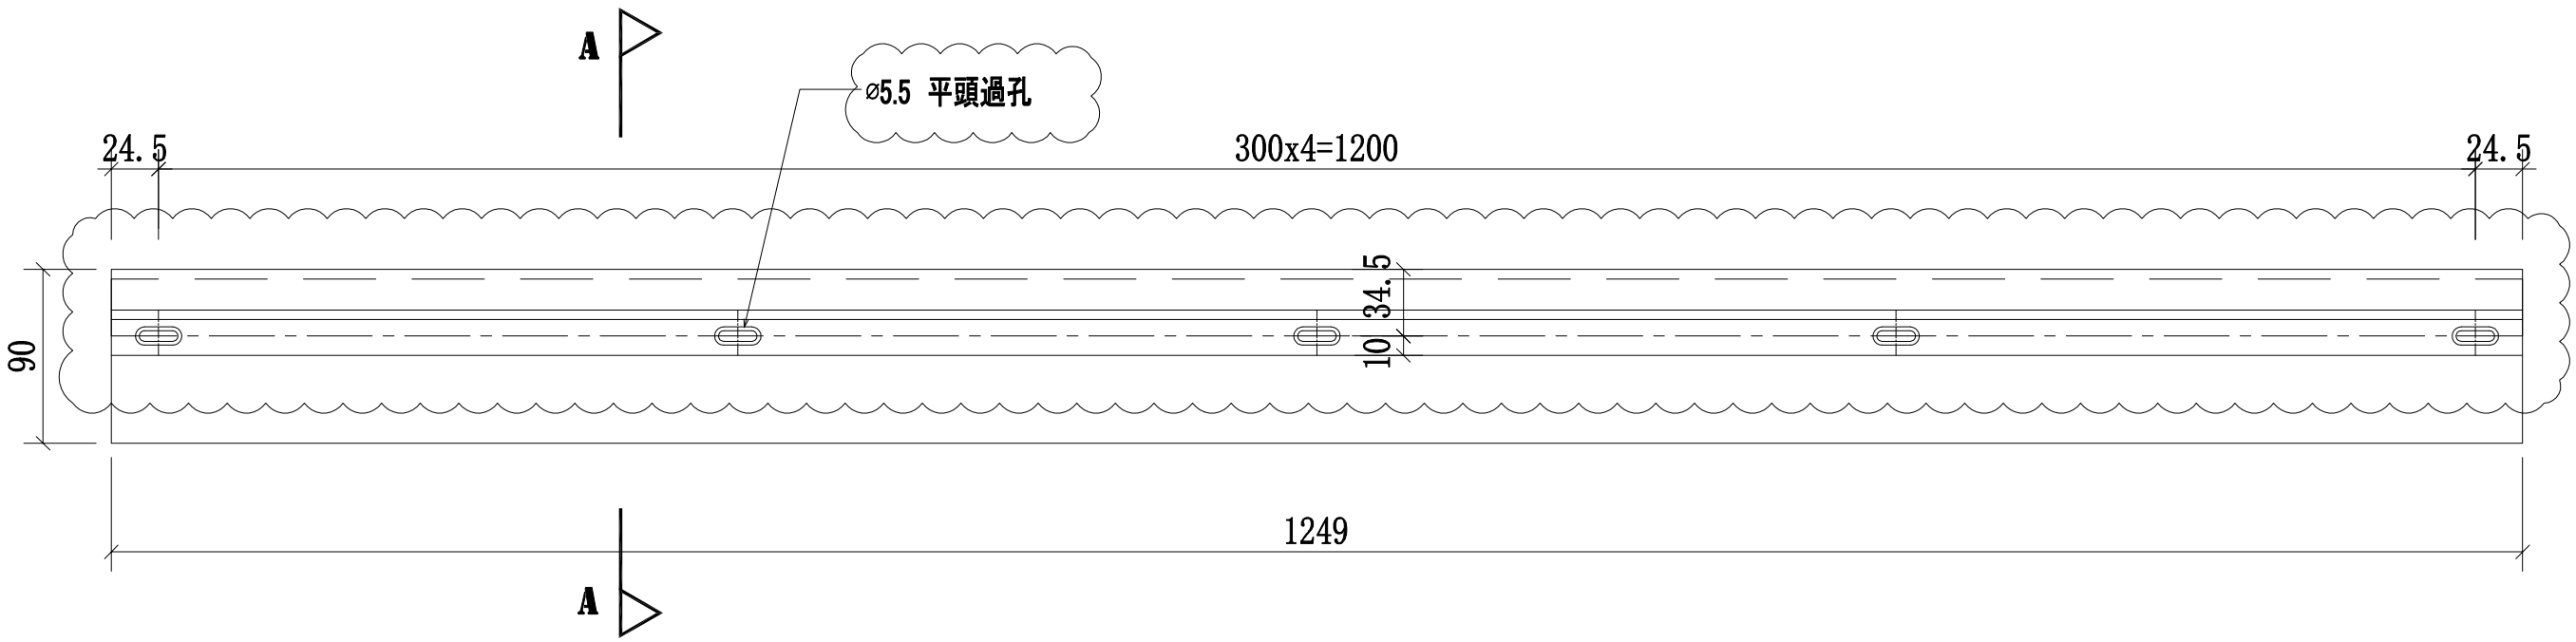

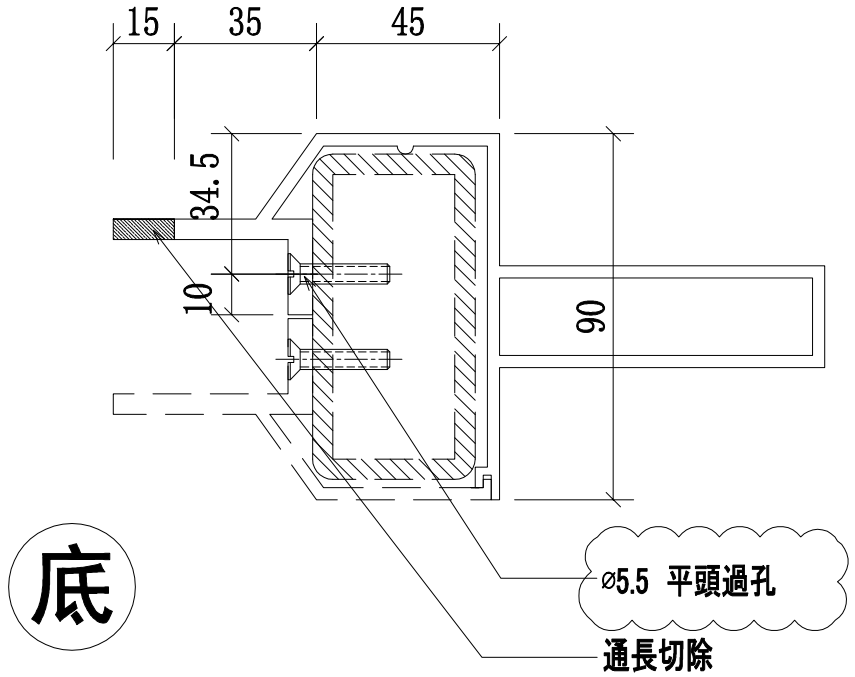

底

A-A

序號	物料編號	數量	L	使用位置	樓層
01	56A-MS06-LTR02-A8(底)	22	1249	SD-GB-5006A	T3/(7F~19F)
02	56-MS06-LTR02-A8(底)	22	1249	SD-GB-5006	T2/(7F~19F)
03	56B-MS06-LTR02-A8(底)	22	1249	SD-GB-5006B	T1/(7F~19F)


美特鋁質 有限公司
MIDI Aluminium Fabricator Ltd.

工程號	J-852	地盤	亞皆老街/擴河


修改	日期	圖號
	2021.03.23	
	A	56-MS06-LTR02-A8(底)
2021.01.15	—	

制圖	CJM	擴河鋁橫梁
復核	—	X85902(A8)
批準		UCT806812XL-3

名稱
材料
顏色

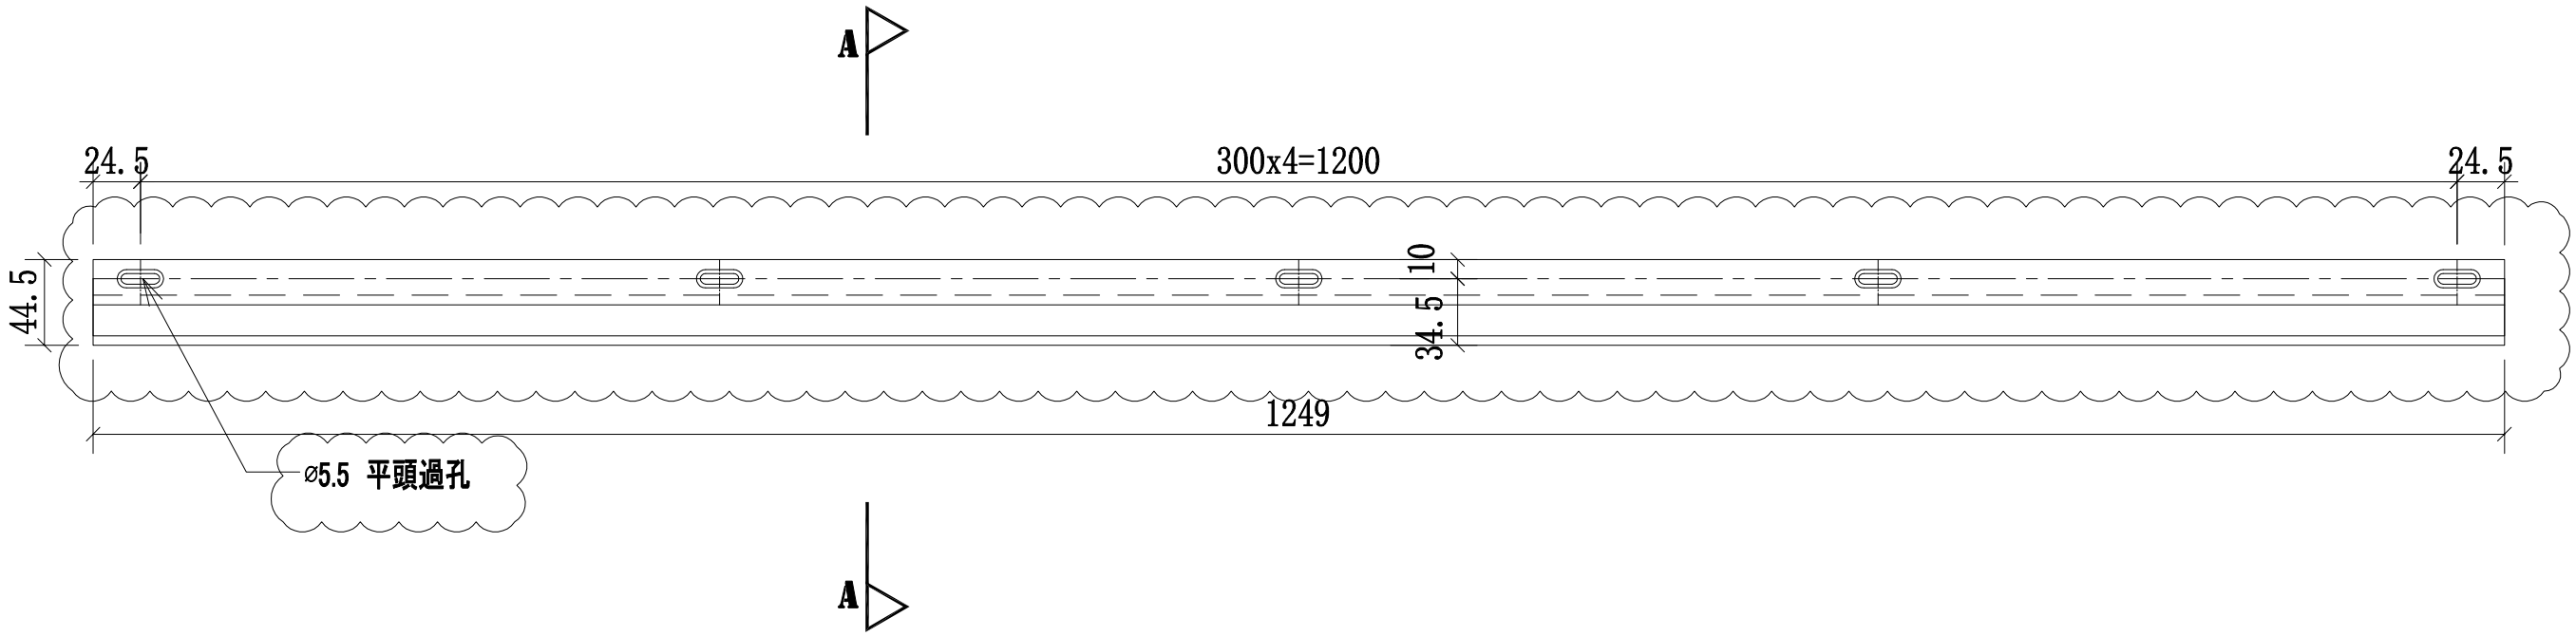

底

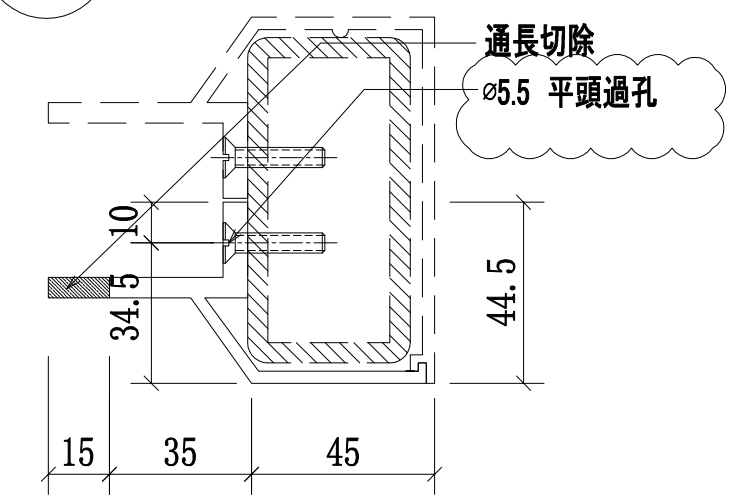

A-A

序號	物料編號	數量	L	使用位置	樓層
01	56A-MS06-LTR02-A7(底)	22	1249	SD-GB-5006A	T3/(7F~19F)
02	56-MS06-LTR02-A7(底)	22	1249	SD-GB-5006	T2/(7F~19F)
03	56B-MS06-LTR02-A7(底)	22	1249	SD-GB-5006B	T1/(7F~19F)


美特鋁質 有限公司
MIDI Aluminium Fabricator Ltd.

工程號	J-852	地盤	亞皆老街/擴河


修改	日期	圖號
A	2021.03.23	56-MS06-LTR02-A7(底)
2021.01.15	-	

制圖	復核	批準
CJM	-	

名稱	擴河鋁橫梁
材料	X85901(A7)
顏色	AUCT806812XL-3

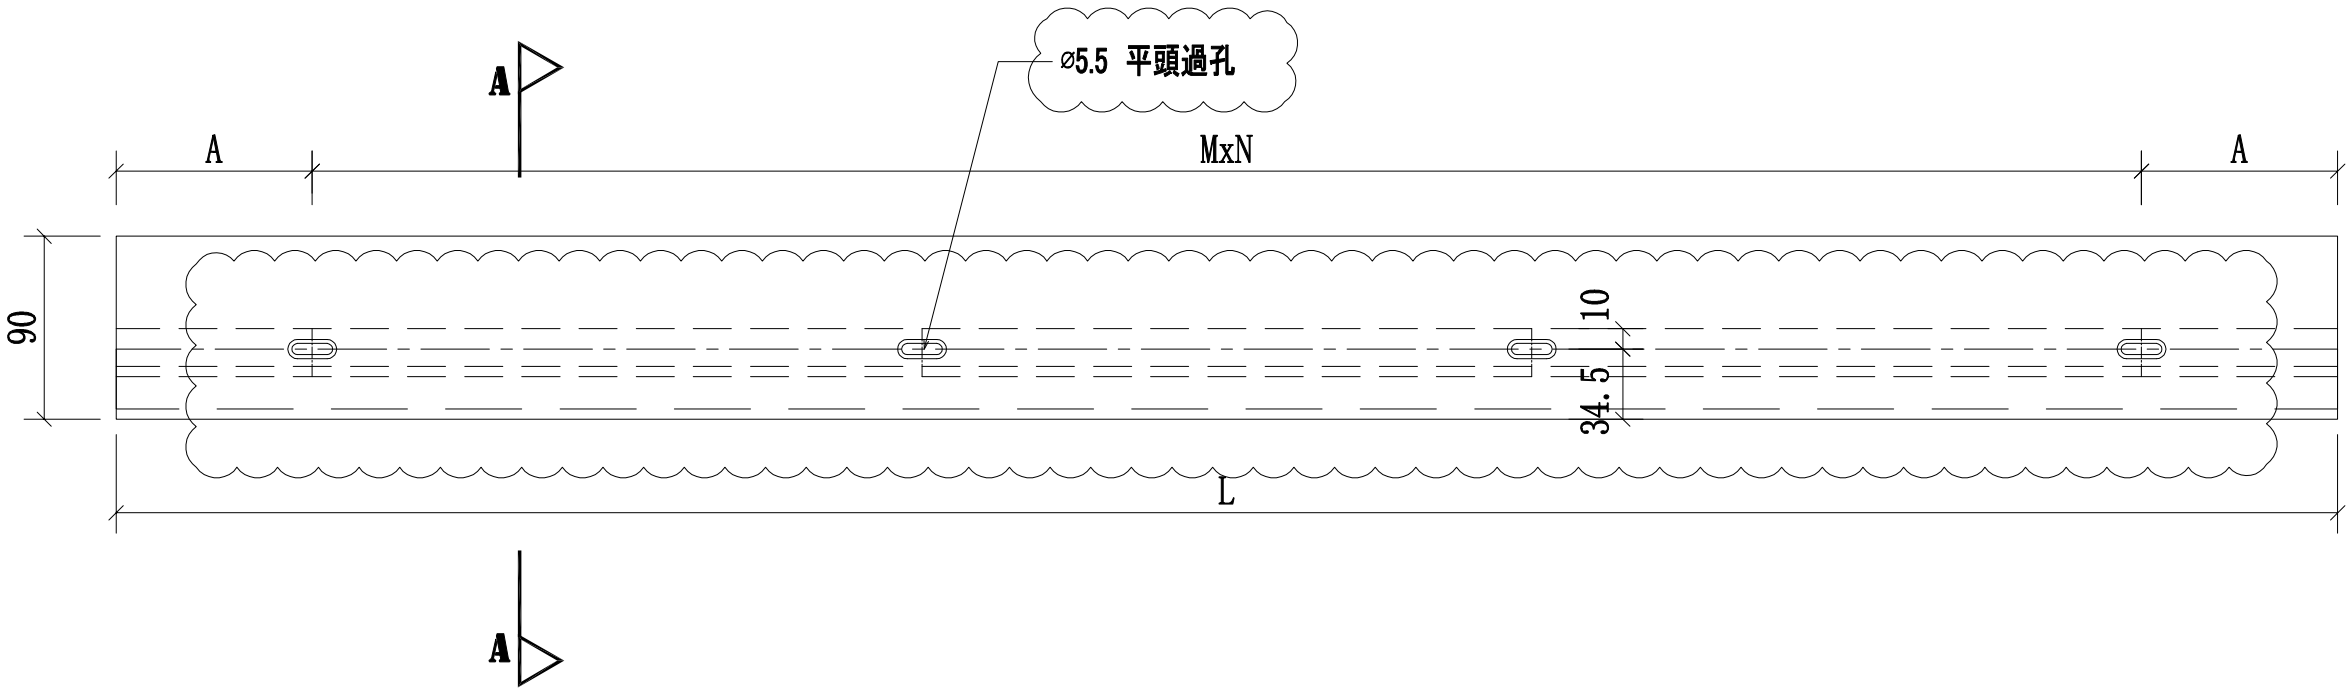

頂

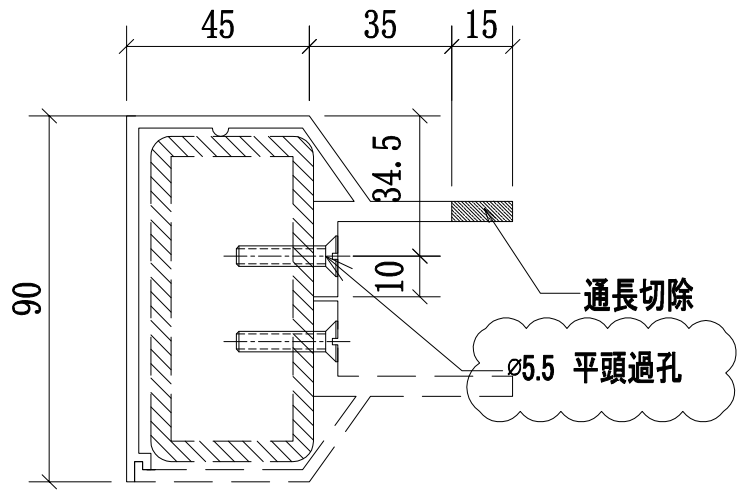

A-A

序號	物料編號	數量	L	A	MxN	使用位置	樓層
01	56A-MS06-LTR03-A6(頂)	11	1093	96.5	300x3	SD-GB-5006A	T3/(7F~19F)
02	56A-MS06-LTR04-A6(頂)	11	1946	73	300x6	SD-GB-5006A	T3/(7F~19F)
03	56A-MS06-LTR05-A6(頂)	11	1158	129	300x3	SD-GB-5006A	T3/(7F~19F)
04	56A-MS06-LTR06-A6(頂)	11	1270	35	300x4	SD-GB-5006A	T3/(7F~19F)
05	56A-MS06-LTR07-A6(頂)	11	2146	23	300x7	SD-GB-5006A	T3/(7F~19F)
06	56A-MS06-LTR08-A6(頂)	11	1206	153	300x3	SD-GB-5006A	T3/(7F~19F)
07	56-MS06-LTR09-A6(頂)	22	1168	134	300x3	SD-GB-5006	T2/(7F~19F)
08	56-MS06-LTR10-A6(頂)	22	1896	48	300x6	SD-GB-5006	T2/(7F~19F)
09	56-MS06-LTR11-A6(頂)	22	1133	116.5	300x3	SD-GB-5006	T2/(7F~19F)
10	56B-MS06-LTR03-A6(頂)	11	1093	96.5	300x3	SD-GB-5006B	T1/(7F~19F)
11	56B-MS06-LTR04-A6(頂)	11	1946	73	300x6	SD-GB-5006B	T1/(7F~19F)
12	56B-MS06-LTR05-A6(頂)	11	1158	129	300x3	SD-GB-5006B	T1/(7F~19F)
13	56B-MS06-LTR06-A6(頂)	11	1270	35	300x4	SD-GB-5006B	T1/(7F~19F)
14	56B-MS06-LTR07-A6(頂)	11	2146	23	300x7	SD-GB-5006B	T1/(7F~19F)
15	56B-MS06-LTR08-A6(頂)	11	1206	153	300x3	SD-GB-5006B	T1/(3F~6F)


修改	日期	圖號
A	2021.03.23	56-MS06-LTR03-A6(頂)
2021.01.15	-	

制圖	復核	批準
CJM	-	


名稱	材料	顏色
攔河鋁橫梁	X85900(A6)	UCT806812XL-3

美特鋁質 有限公司
MIDI Aluminium Fabricator Ltd.

工程號	地盤	亞皆老街/攔河
J-852		

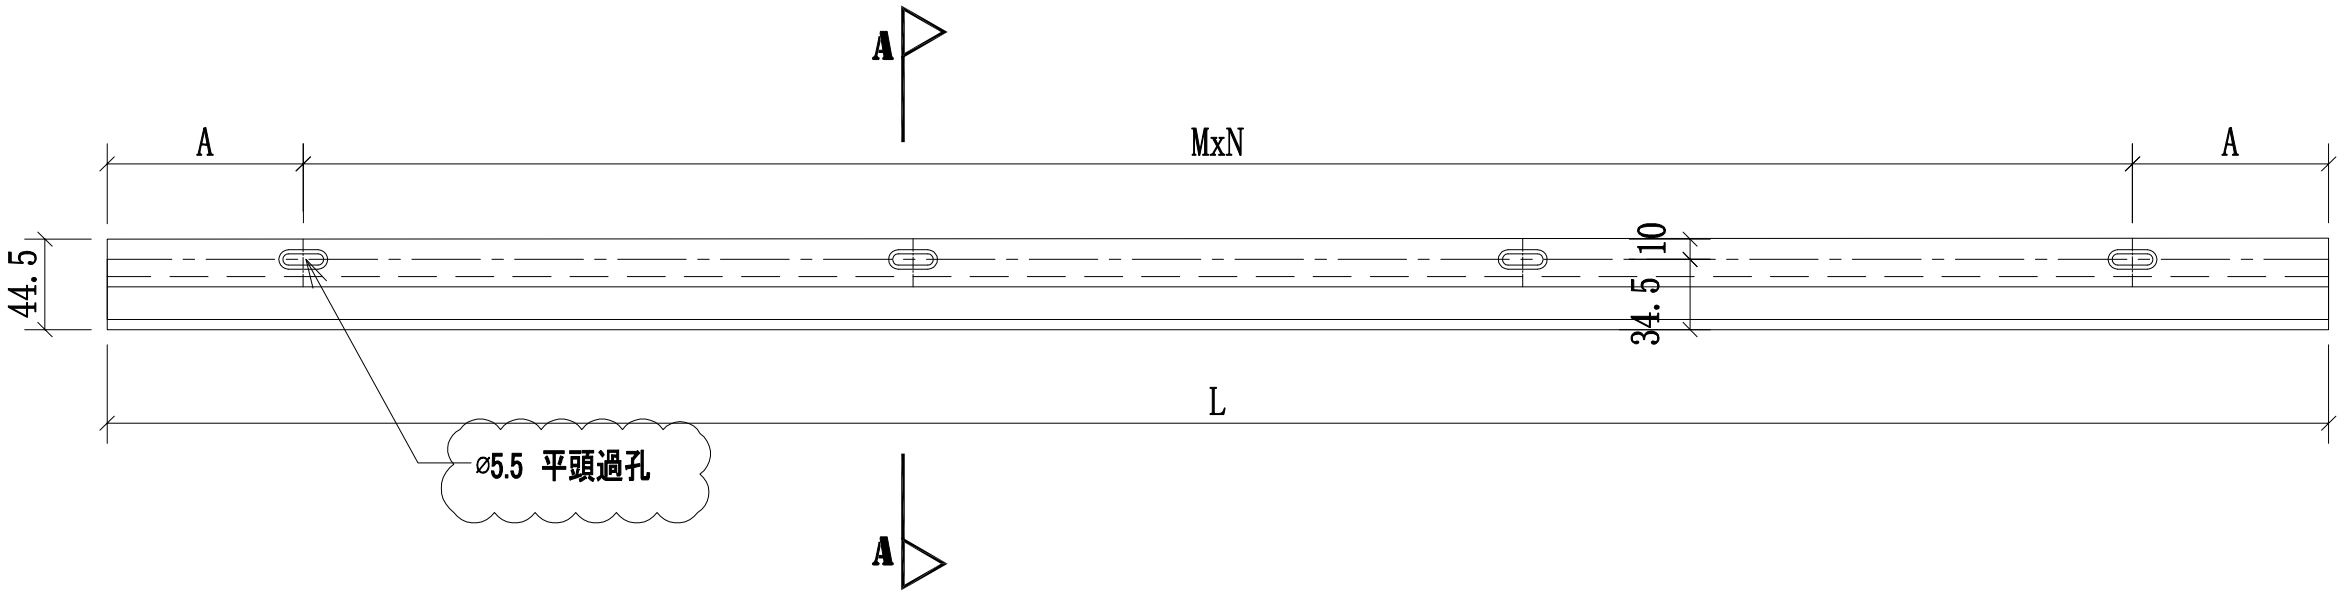

頂

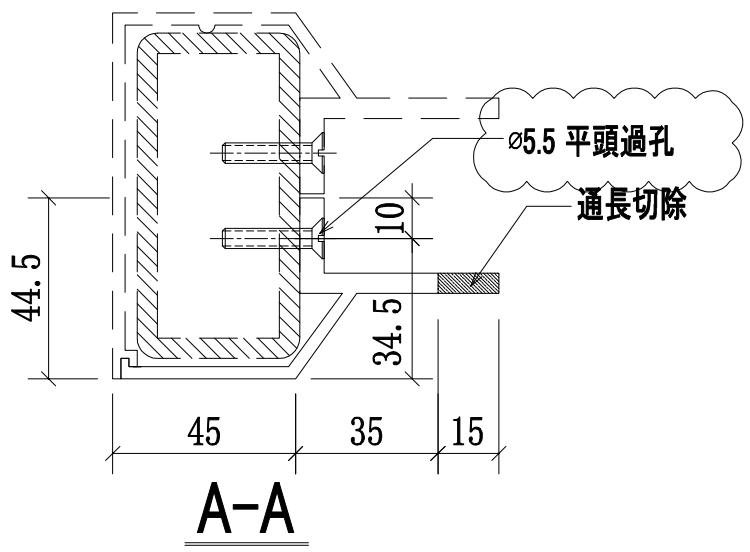

A-A

序號	物料編號	數量	L	A	MxN	使用位置	樓層
01	56A-MS06-LTR03-A7(頂)	11	1093	96.5	300x3	SD-GB-5006A	T3/(7F~19F)
02	56A-MS06-LTR04-A7(頂)	11	1946	73	300x6	SD-GB-5006A	T3/(7F~19F)
03	56A-MS06-LTR05-A7(頂)	11	1158	129	300x3	SD-GB-5006A	T3/(7F~19F)
04	56A-MS06-LTR06-A7(頂)	11	1270	35	300x4	SD-GB-5006A	T3/(7F~19F)
05	56A-MS06-LTR07-A7(頂)	11	2146	23	300x7	SD-GB-5006A	T3/(7F~19F)
06	56A-MS06-LTR08-A7(頂)	11	1206	153	300x3	SD-GB-5006A	T3/(7F~19F)
07	56-MS06-LTR09-A7(頂)	22	1168	134	300x3	SD-GB-5006	T2/(7F~19F)
08	56-MS06-LTR10-A7(頂)	22	1896	48	300x6	SD-GB-5006	T2/(7F~19F)
09	56-MS06-LTR11-A7(頂)	22	1133	116.5	300x3	SD-GB-5006	T2/(7F~19F)
10	56B-MS06-LTR03-A7(頂)	11	1093	96.5	300x3	SD-GB-5006B	T1/(7F~19F)
11	56B-MS06-LTR04-A7(頂)	11	1946	73	300x6	SD-GB-5006B	T1/(7F~19F)
12	56B-MS06-LTR05-A7(頂)	11	1158	129	300x3	SD-GB-5006B	T1/(7F~19F)
13	56B-MS06-LTR06-A7(頂)	11	1270	35	300x4	SD-GB-5006B	T1/(7F~19F)
14	56B-MS06-LTR07-A7(頂)	11	2146	23	300x7	SD-GB-5006B	T1/(7F~19F)
15	56B-MS06-LTR08-A7(頂)	11	1206	153	300x3	SD-GB-5006B	T1/(7F~19F)


修改	日期	圖號
A	2021.03.23	56-MS06-LTR03-A7(頂)
—	2021.01.15	

制圖	復核	批準
CJM	—	


名稱	材料	顏色
攔河鋁橫梁	X85901(A7)	HUCT806812XL-3

美特鋁質 有限公司
MIDI Aluminium Fabricator Ltd.

工程號	地盤
J-852	亞皆老街/攔河

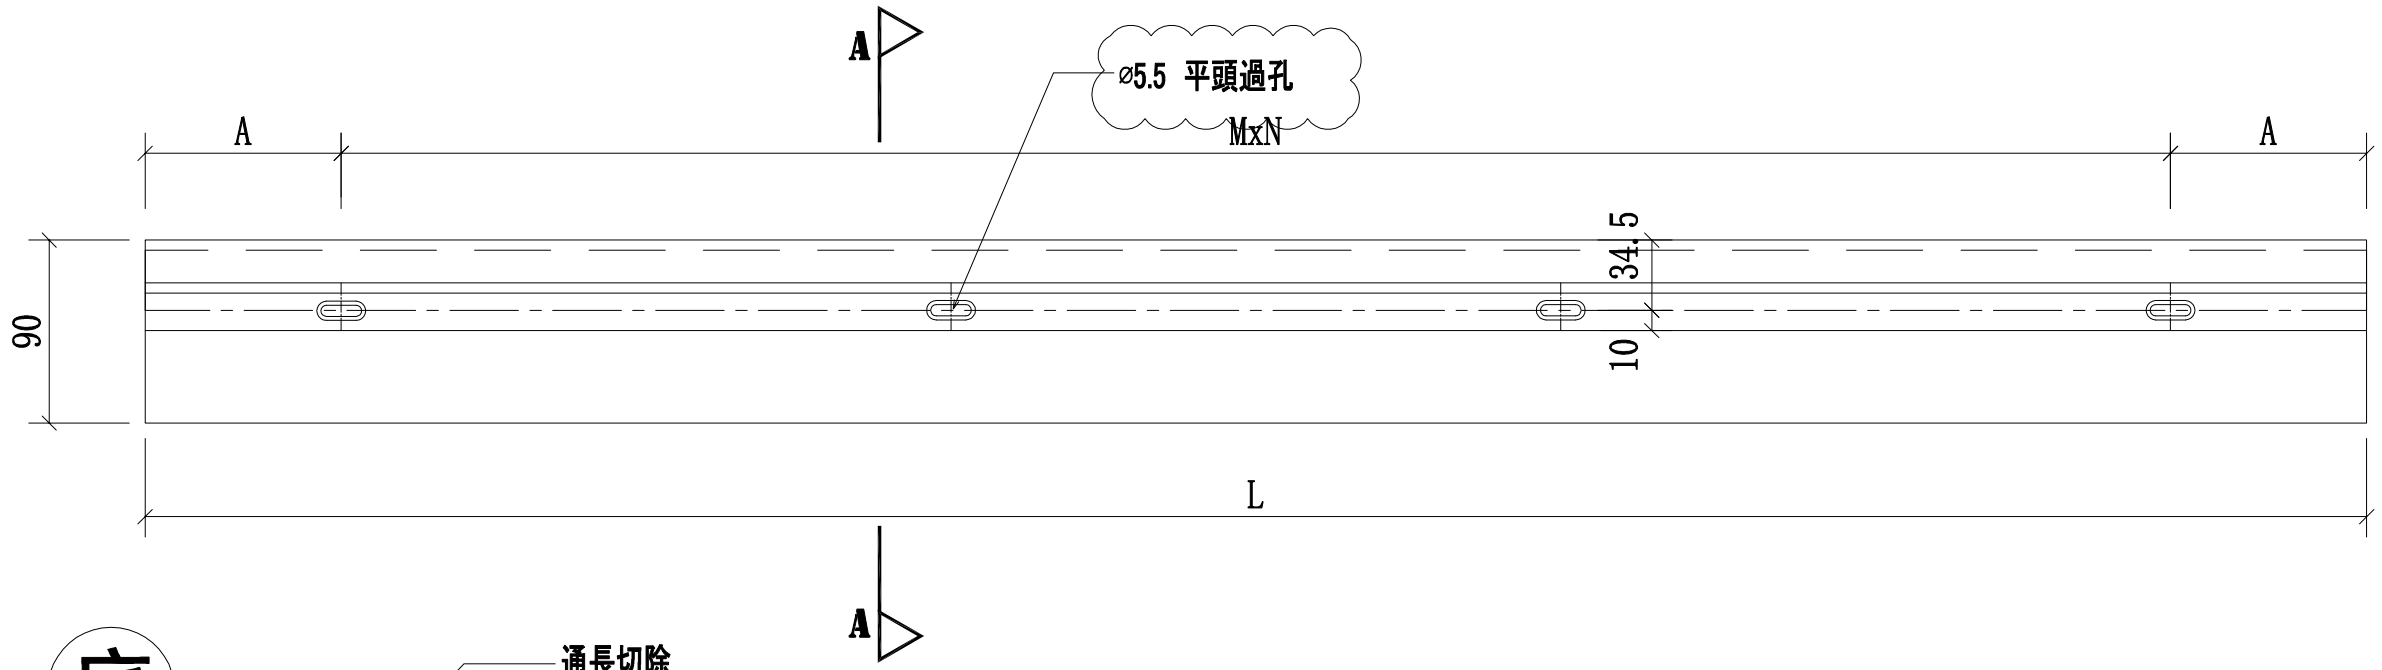

底

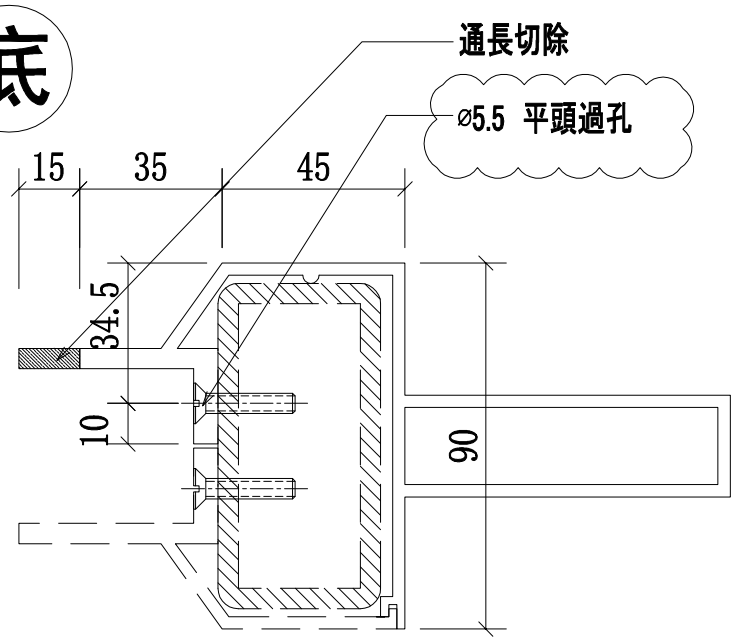

A-A

序號	物料編號	數量	L	A	MxN	使用位置	樓層
01	56A-MS06-LTR12-A8(底)	11	1093	96.5	300x3	SD-GB-5006A	T3/(7F~19F)
02	56A-MS06-LTR13-A8(底)	11	1946	73	300x6	SD-GB-5006A	T3/(7F~19F)
03	56A-MS06-LTR14-A8(底)	11	1158	129	300x3	SD-GB-5006A	T3/(7F~19F)
04	56A-MS06-LTR15-A8(底)	11	1270	35	300x4	SD-GB-5006A	T3/(7F~19F)
05	56A-MS06-LTR16-A8(底)	11	2146	23	300x7	SD-GB-5006A	T3/(7F~19F)
06	56A-MS06-LTR17-A8(底)	11	1206	153	300x3	SD-GB-5006A	T3/(7F~19F)
07	56-MS06-LTR18-A8(底)	22	1168	134	300x3	SD-GB-5006	T2/(7F~19F)
08	56-MS06-LTR19-A8(底)	22	1896	48	300x6	SD-GB-5006	T2/(7F~19F)
09	56-MS06-LTR20-A8(底)	22	1133	116.5	300x3	SD-GB-5006	T2/(7F~19F)
10	56B-MS06-LTR12-A8(底)	11	1093	96.5	300x3	SD-GB-5006B	T1/(7F~19F)
11	56B-MS06-LTR13-A8(底))	11	1946	73	300x6	SD-GB-5006B	T1/(7F~19F)
12	56B-MS06-LTR14-A8(底)	11	1158	129	300x3	SD-GB-5006B	T1/(7F~19F)
13	56B-MS06-LTR15-A8(底)	11	1270	35	300x4	SD-GB-5006B	T1/(7F~19F)
14	56B-MS06-LTR16-A8(底)	11	2146	23	300x7	SD-GB-5006B	T1/(7F~19F)
15	56B-MS06-LTR17-A8(底)	11	1206	153	300x3	SD-GB-5006B	T1/(7F~19F)


修改	日期	圖號
A	2021.03.23	56-MS06-TR04-A8(底)
—	2021.01.15	

制圖	復核	批準
CJM	—	


名稱	材料	顏色
攔河鋁橫梁	X85902(A8)	UCT806812XL-3

美特鋁質 有限公司
MIDI Aluminium Fabricator Ltd.

工程號	J-852	地盤	亞皆老街/攔河

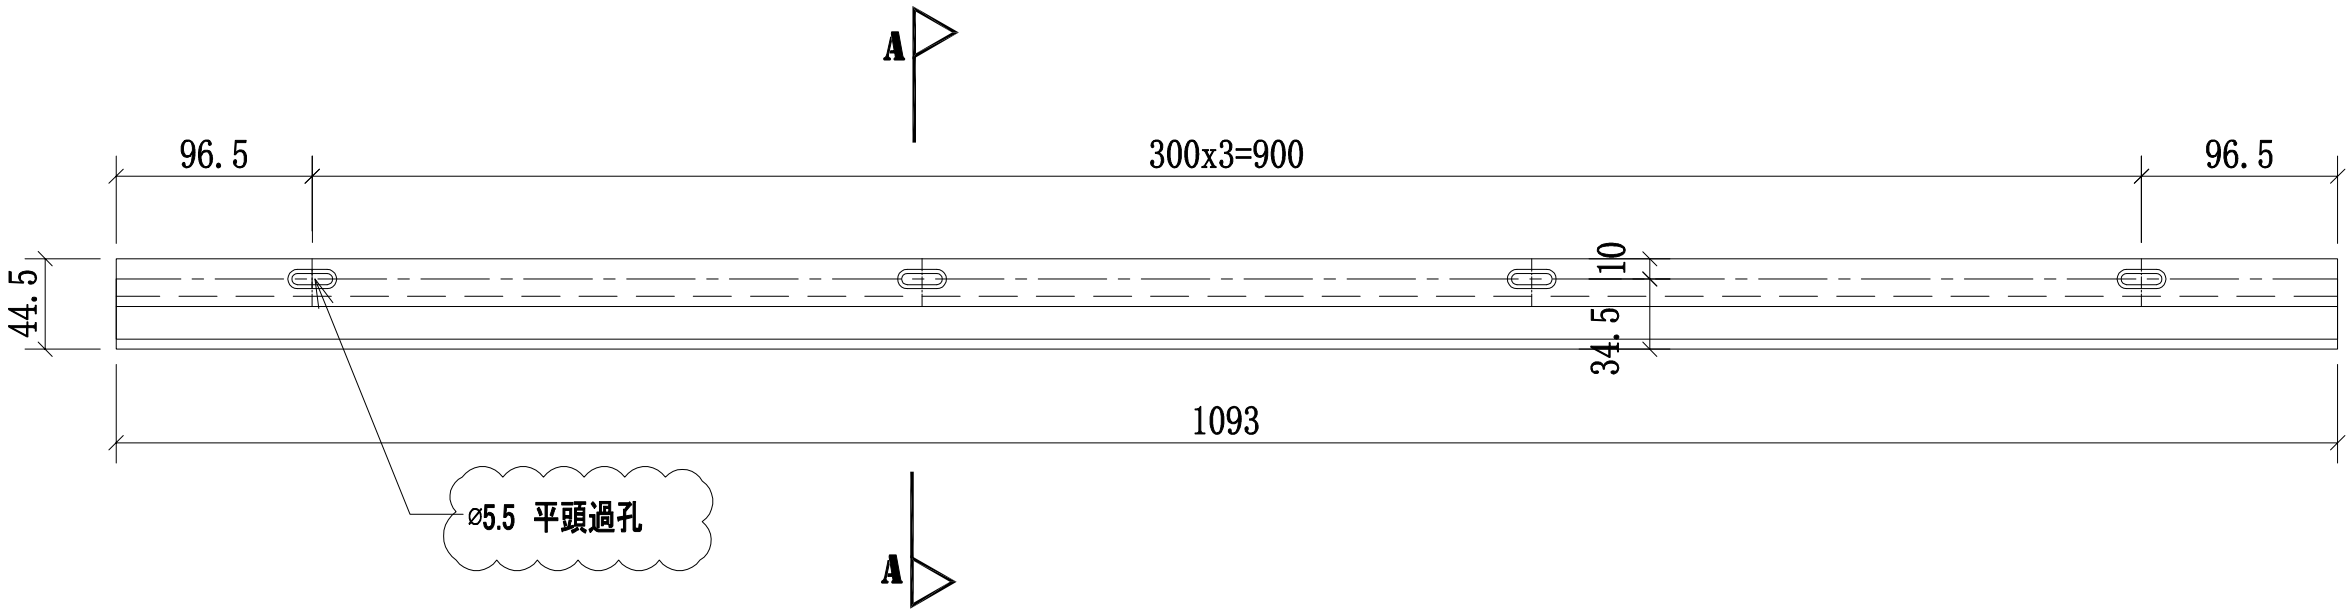

底

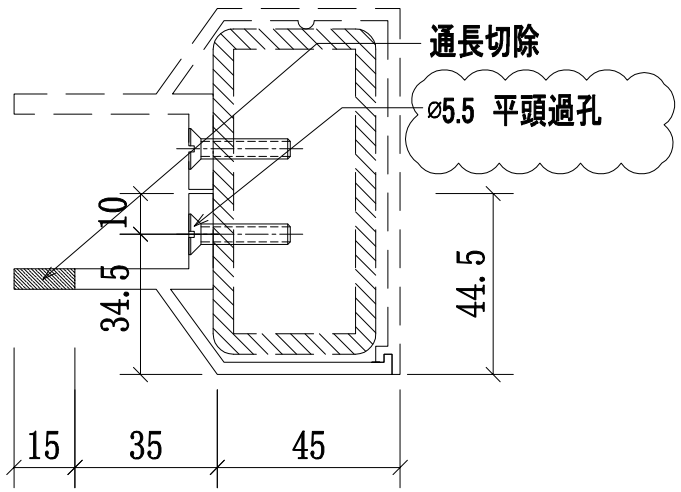

A-A

序號	物料編號	數量	L	A	M×N	使用位置	樓層
01	56A-MS06-LTR12-A7(底)	11	1093	96.5	300x3	SD-GB-5006A	T3/(7F~19F)
02	56A-MS06-LTR13-A7(底)	11	1946	73	300x6	SD-GB-5006A	T3/(7F~19F)
03	56A-MS06-LTR14-A7(底)	11	1158	129	300x3	SD-GB-5006A	T3/(7F~19F)
04	56A-MS06-LTR15-A7(底)	11	1270	35	300x4	SD-GB-5006A	T3/(7F~19F)
05	56A-MS06-LTR16-A7(底)	11	2146	23	300x7	SD-GB-5006A	T3/(7F~19F)
06	56A-MS06-LTR17-A7(底)	11	1206	153	300x3	SD-GB-5006A	T3/(7F~19F)
07	56-MS06-LTR18-A7(底)	22	1168	134	300x3	SD-GB-5006	T2/(7F~19F)
08	56-MS06-LTR19-A7(底)	22	1896	48	300x6	SD-GB-5006	T2/(7F~19F)
09	56-MS06-LTR20-A7(底)	22	1133	116.5	300x3	SD-GB-5006	T2/(7F~19F)
10	56B-MS06-LTR12-A7(底)	11	1093	96.5	300x3	SD-GB-5006B	T1/(7F~19F)
11	56B-MS06-LTR13-A7(底))	11	1946	73	300x6	SD-GB-5006B	T1/(7F~19F)
12	56B-MS06-LTR14-A7(底)	11	1158	129	300x3	SD-GB-5006B	T1/(7F~19F)
13	56B-MS06-LTR15-A7(底)	11	1270	35	300x4	SD-GB-5006B	T1/(7F~19F)
14	56B-MS06-LTR16-A7(底)	11	2146	23	300x7	SD-GB-5006B	T1/(7F~19F)
15	56B-MS06-LTR17-A7(底)	11	1206	153	300x3	SD-GB-5006B	T1/(7F~19F)

修改	日期	圖號
A	2021.03.23	56-MS06-TR04-A7(底)
—	2021.01.15	

制圖	復核	批準
CJM	—	

名稱	材料	顏色
攔河鋁橫梁	X85901(A7)	UCT806812XL-3

美特鋁質 有限公司
MIDI Aluminium Fabricator Ltd.

工程號	地盤	亞皆老街/攔河
J-852		

美特鋁質有限公司
MIDI Aluminium Fabricator Ltd.

QF005/8

圖則登記表
DRAWING REGISTER

			接收日期 Receiving Date (適用於客戶圖則)									
工程名稱 Project Title:	亞皆老街	年										
攔河5007;5007AB鋁企料鋁橫樑及鋁材項目		月										
工程編號 Project No:	**J-852（攔河去除3;5;6F樣板**	日										
分發予 Distributed To			發出日期 Issued Date									
		年	20	21								
		月	09	03								
		日	15	24								


圖則編號 Drg. No.	圖則名稱 Drawing Title		修訂編號 Revision No.									
5007A-LP	5007A攔河鋁材位置圖	1	-	-								
5007-LP	5007攔河鋁材位置圖	2	-	-								
5007B-LP	5007B攔河鋁材位置圖	3	-	-								
57A;57;57B-MS10-LMU01	攔河邊企鋁材立柱	4	-	A								
57A;57;57B-MS10-LMU02	攔河邊企鋁材立柱	5	-	A								
57A;57;57B-MS10-LMU03	攔河轉角鋁材立柱	6	-	A								
57A;57;57B-MS10-LMU04	攔河轉角鋁材立柱	7	-	A								
57A;57;57B-MS10-LMU05	攔河轉角鋁材立柱	8	-	A								
57A;57;57B-MS10-LMU06	攔河中間鋁材立柱	9	-	A								
57A;57;57B-MS10-LMU07	攔河中間鋁材立柱	10	-	A								
57A;57;57B-MS10-LMU01R	攔河邊企鋁材立柱	11	-	A								
57A;57;57B-MS10-LMU02R	攔河邊企鋁材立柱	12	-	A								
57A;57;57B-MS10-LMU03R	攔河轉角鋁材立柱	13	-	A								
57A;57;57B-MS10-LMU04R	攔河轉角鋁材立柱	14	-	A								
57A;57;57B-MS10-LMU05R	攔河轉角鋁材立柱	15	-	A								
57-MS10-LTR01-A6(頂）	攔河鋁橫梁加工圖	16	-	A								
57-MS10-LTR01-A7(頂）	攔河鋁橫梁加工圖	17	-	A								
57-MS10-LTR03-A6(頂）	攔河鋁橫梁加工圖	18	-	A								
57-MS10-LTR03-A7(頂）	攔河鋁橫梁加工圖	19	-	A								
57-MS10-LTR02-A8(底）	攔河鋁橫梁加工圖	20	-	A								
57-MS10-LTR02-A7(底）	攔河鋁橫梁加工圖	21	-	A								
57-MS10-LTR04-A8(底）	攔河鋁橫梁加工圖	22	-	A								
57-MS10-LTR04-A7(底）	攔河鋁橫梁加工圖	23	-	A								


美特鋁質 有限公司
MIDI Aluminium Fabricator Ltd.

工程號	J-852	地盤	亞皆老街／攔河


序號:	物料編號:	數量:	使用位置:	樓層:
1	57A-MS10-LMU01	2	SD-GB-5007A	T3/(22F~23F)
2	57-MS10-LMU01	1	SD-GB-5007	T2/(23F)
3	57B-MS10-LMU01	2	SD-GB-5007B	T1/(22F~23F)

頂

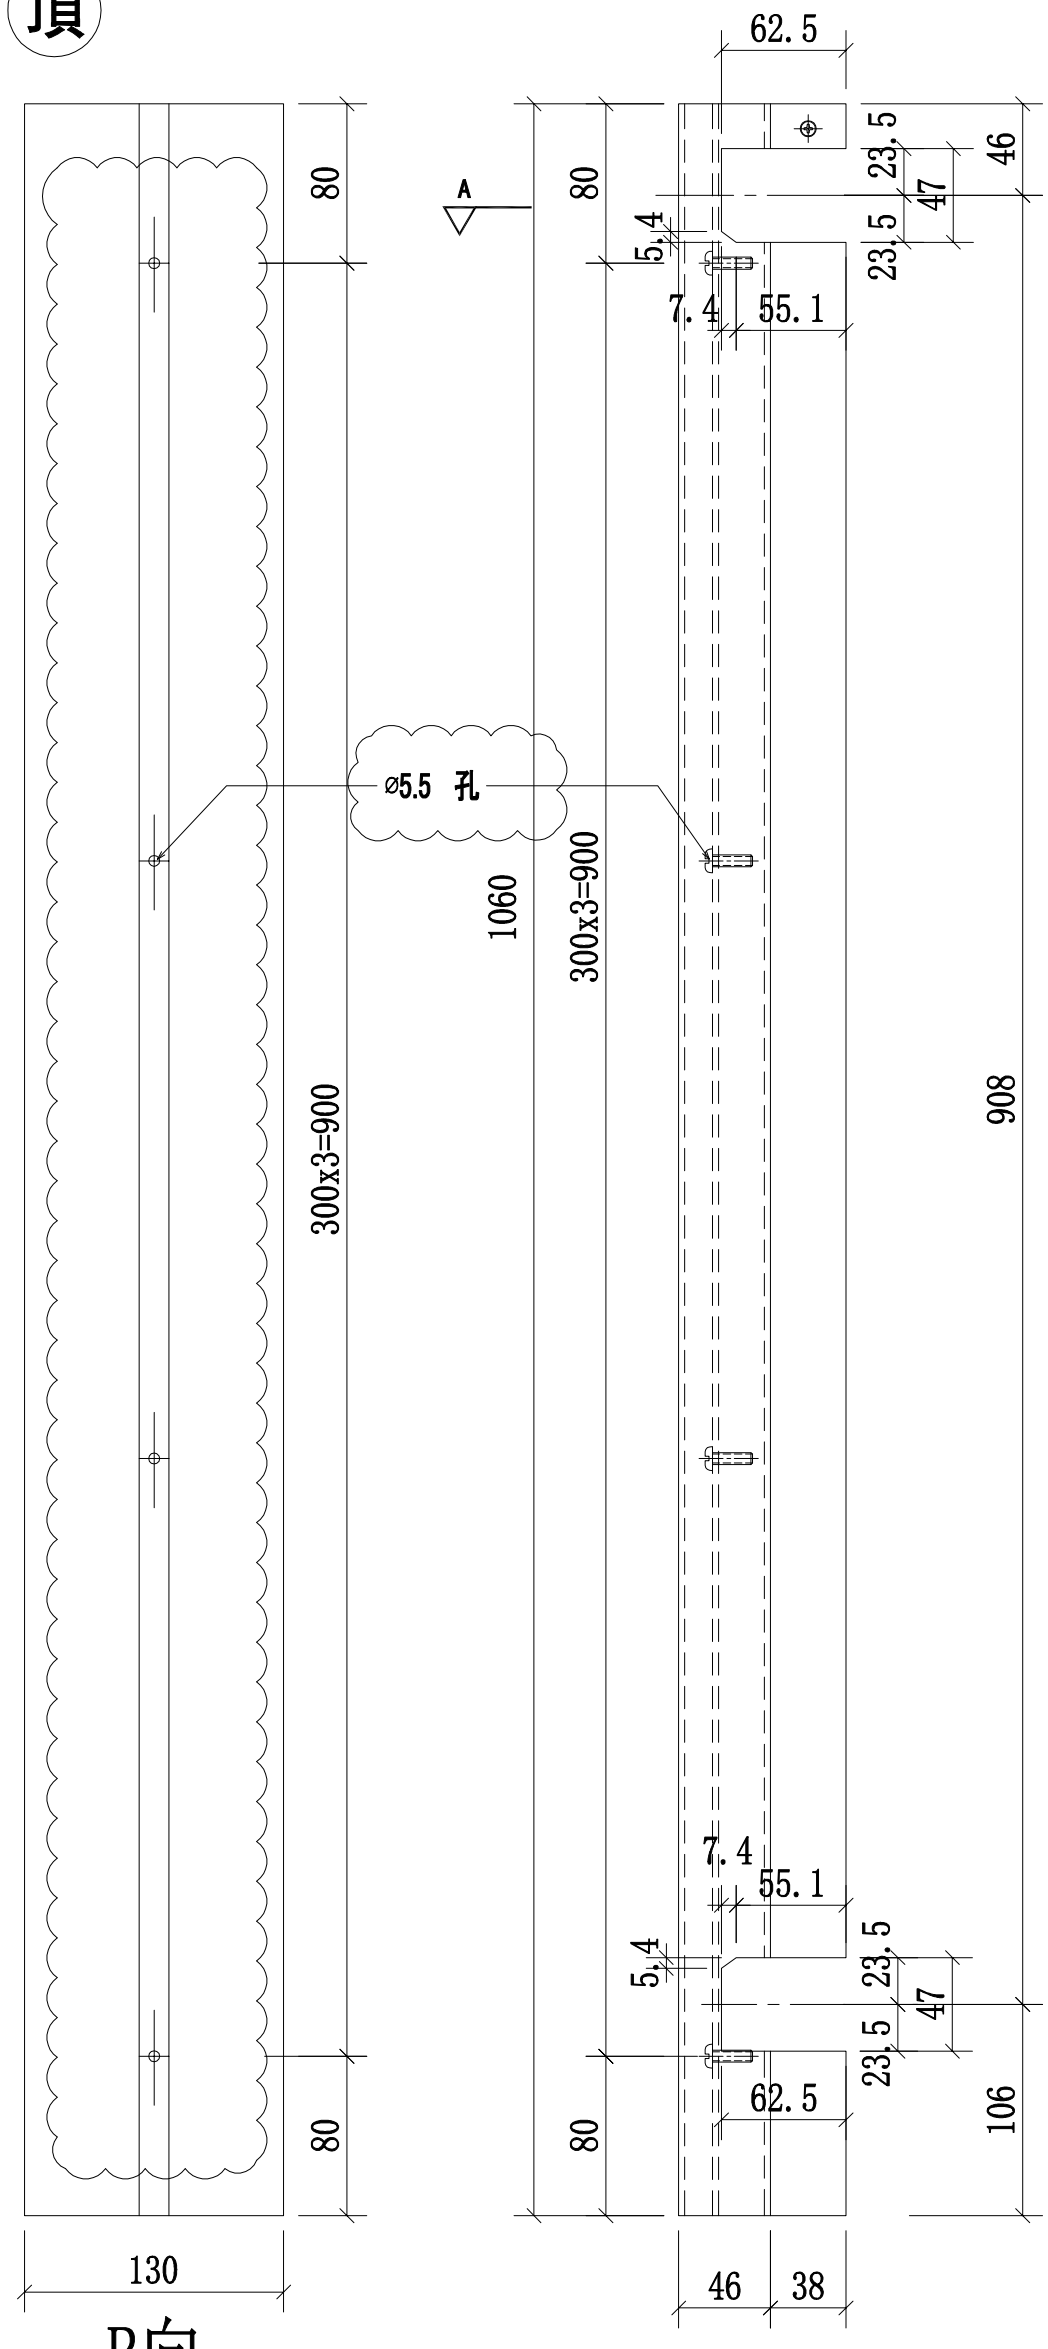

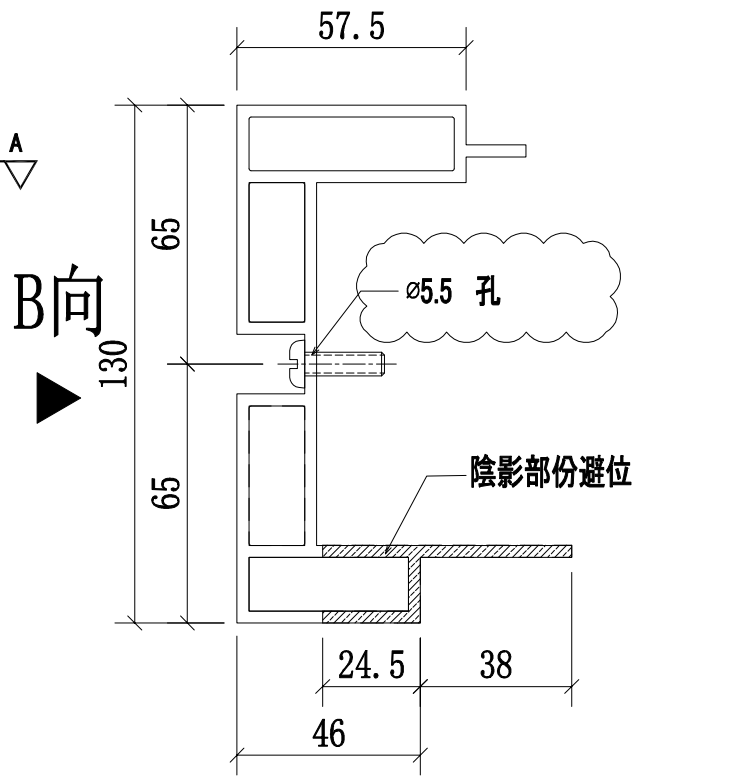

A-A
SCALE:2:1

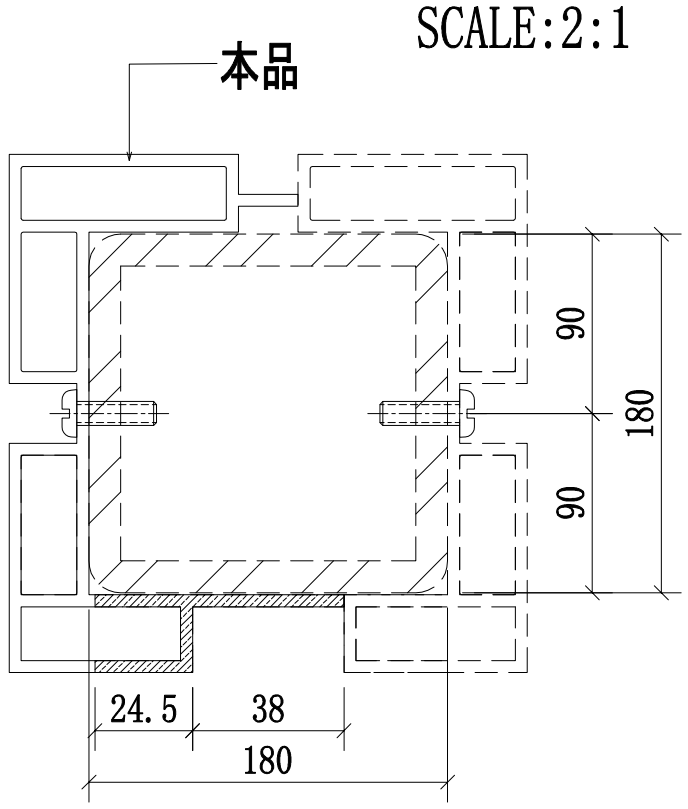

邊位立柱拼裝圖


名稱	攔河邊企鋁材立柱	制圖	CJM	2021.01.15	修改	A		
材料	X85896(A2)	復核	—	—	日期	2021.03.24		
顏色	UCT806812XL-3	批準			圖號	57A,57,57B-MS10-LMU01		


美特鋁質 有限公司
MIDI Aluminium Fabricator Ltd.

工程號	J-852	地盤	亞皆老街／攔河


序號:	物料編號:	數量:	使用位置:	樓層:
1	57A-MS10-LMU01R	2	SD-GB-5007A	T3/(22F~23F)
2	57-MS10-LMU01R	1	SD-GB-5007	T2/(23F)
3	57B-MS10-LMU01R	2	SD-GB-5007B	T1/(22F~23F)

頂

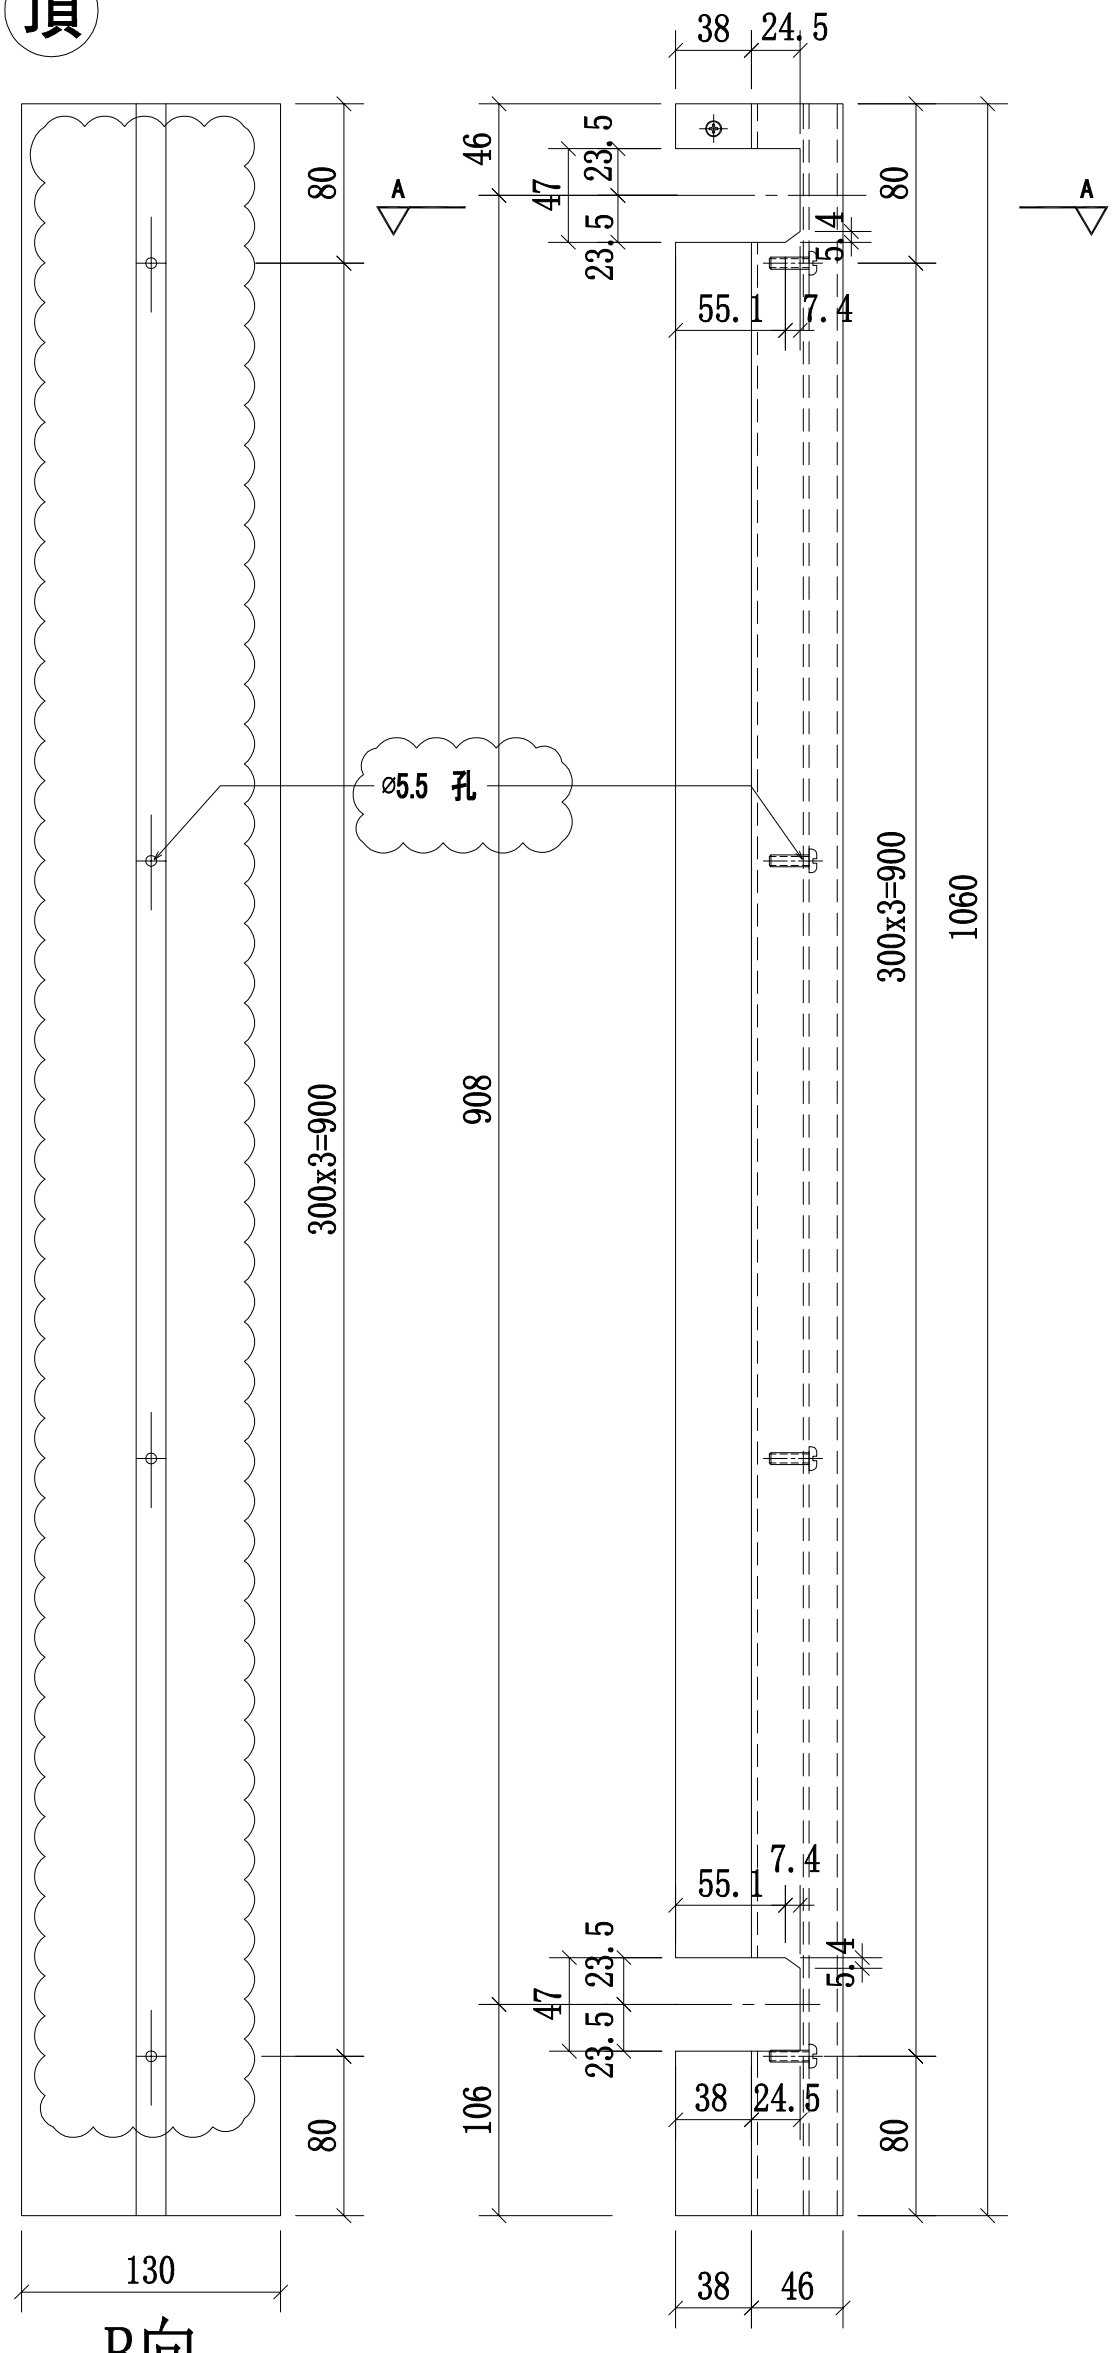

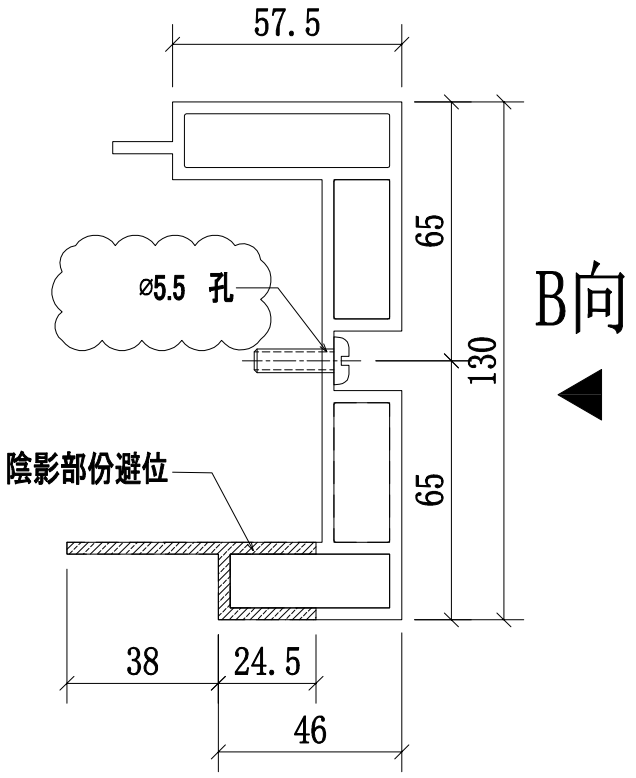

A-A
SCALE:2:1

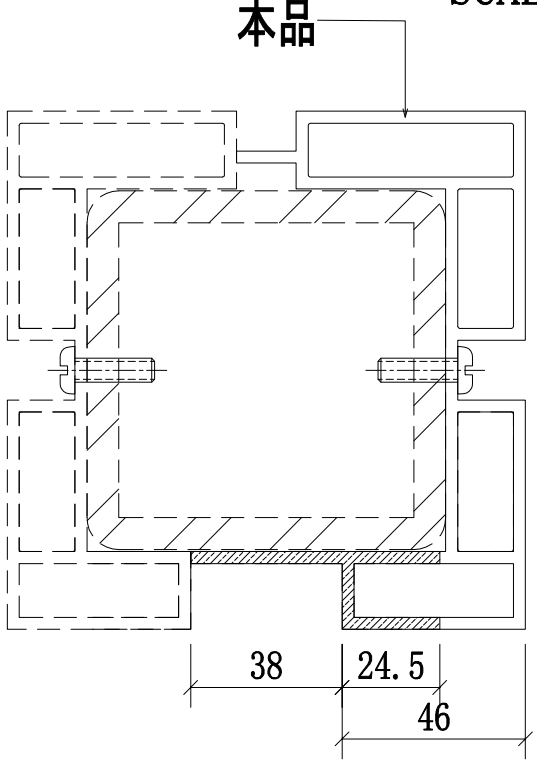

邊位立柱拼裝圖


名稱	攔河邊企鋁材立柱	制圖	CJM	2021.01.15	修改	A		
材料	X85896(A2)	復核	—	—	日期	2021.03.24		
顏色	UCT806812XL-3	批準			圖號	57A,57,57B-MS10-LMU01R		


美特鋁質 有限公司
MIDI Aluminium Fabricator Ltd.

工程號	J-852	地盤	亞皆老街／攔河


序號:	物料編號:	數量:	使用位置:	樓層:
1	57A-MS10-LMU02	2	SD-GB-5007A	T3/(22F~23F)
2	57-MS10-LMU02	1	SD-GB-5007	T2/(23F)
3	57B-MS10-LMU02	2	SD-GB-5007B	T1/(22F~23F)

頂

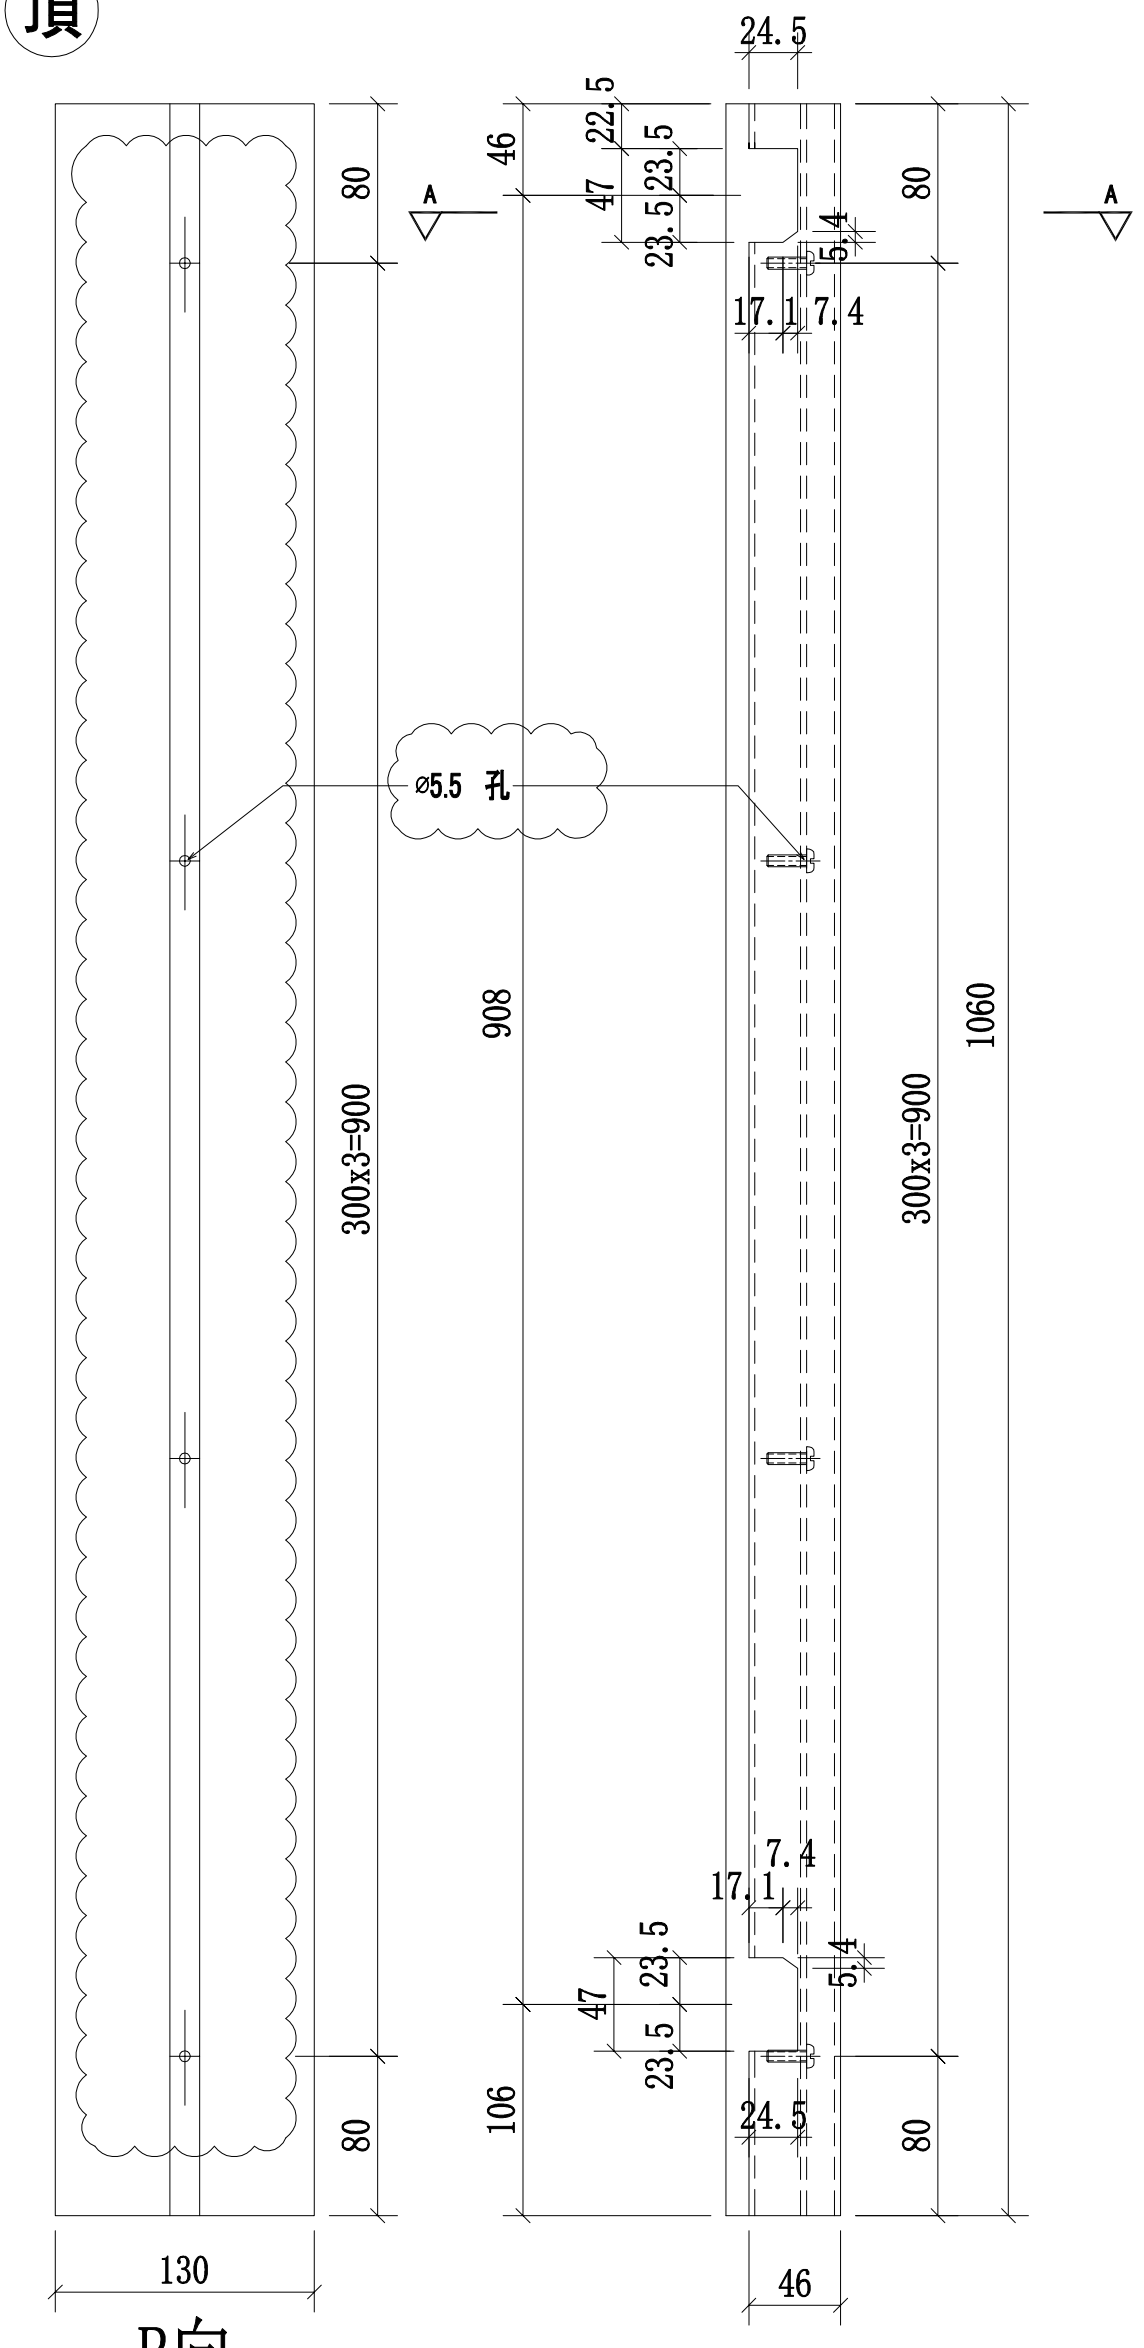

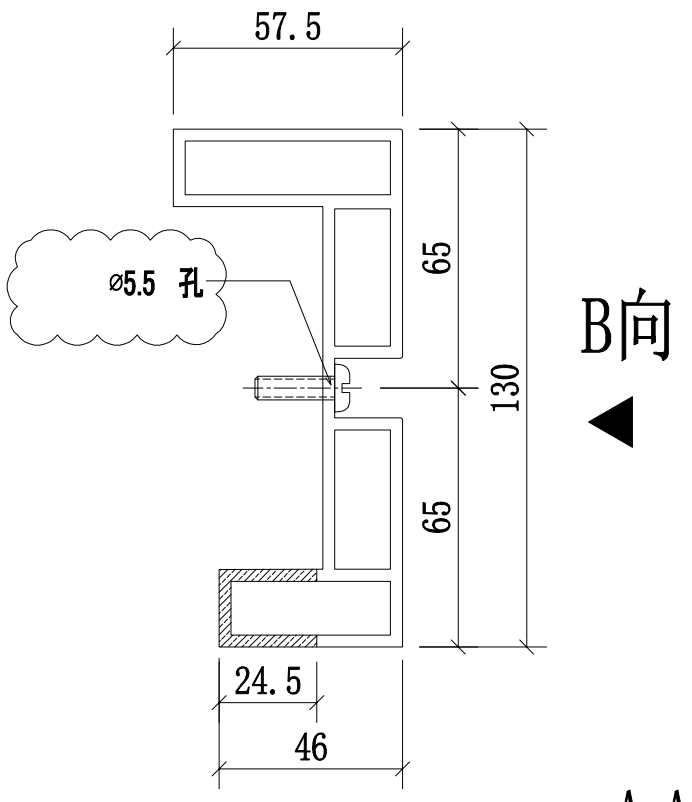

A-A
SCALE:2:1

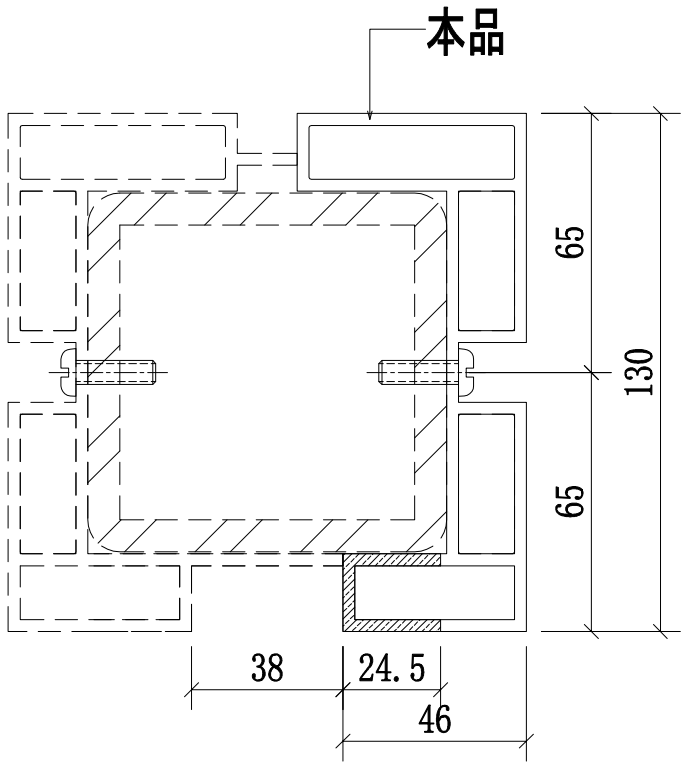


邊位立柱拼裝圖

名稱	攔河邊企鋁材立柱	制圖	CJM	2021.01.15	修改	A		
材料	X85897(A3)	復核	—	—	日期	2021.03.24		
顏色	UCT806812XL-3	批準			圖號	57A,57,57B-MS10-LMU02		

美特鋁質 有限公司
MIDI Aluminium Fabricator Ltd.

工程號	J-852	地盤	亞皆老街／攔河

序號:	物料編號:	數量:	使用位置:	樓層:
1	57A-MS10-LMU02R	2	SD-GB-5007A	T3/(22F~23F)
2	57-MS10-LMU02R	1	SD-GB-5007	T2/(23F)
3	57B-MS10-LMU02R	2	SD-GB-5007B	T1/(22F~23F)

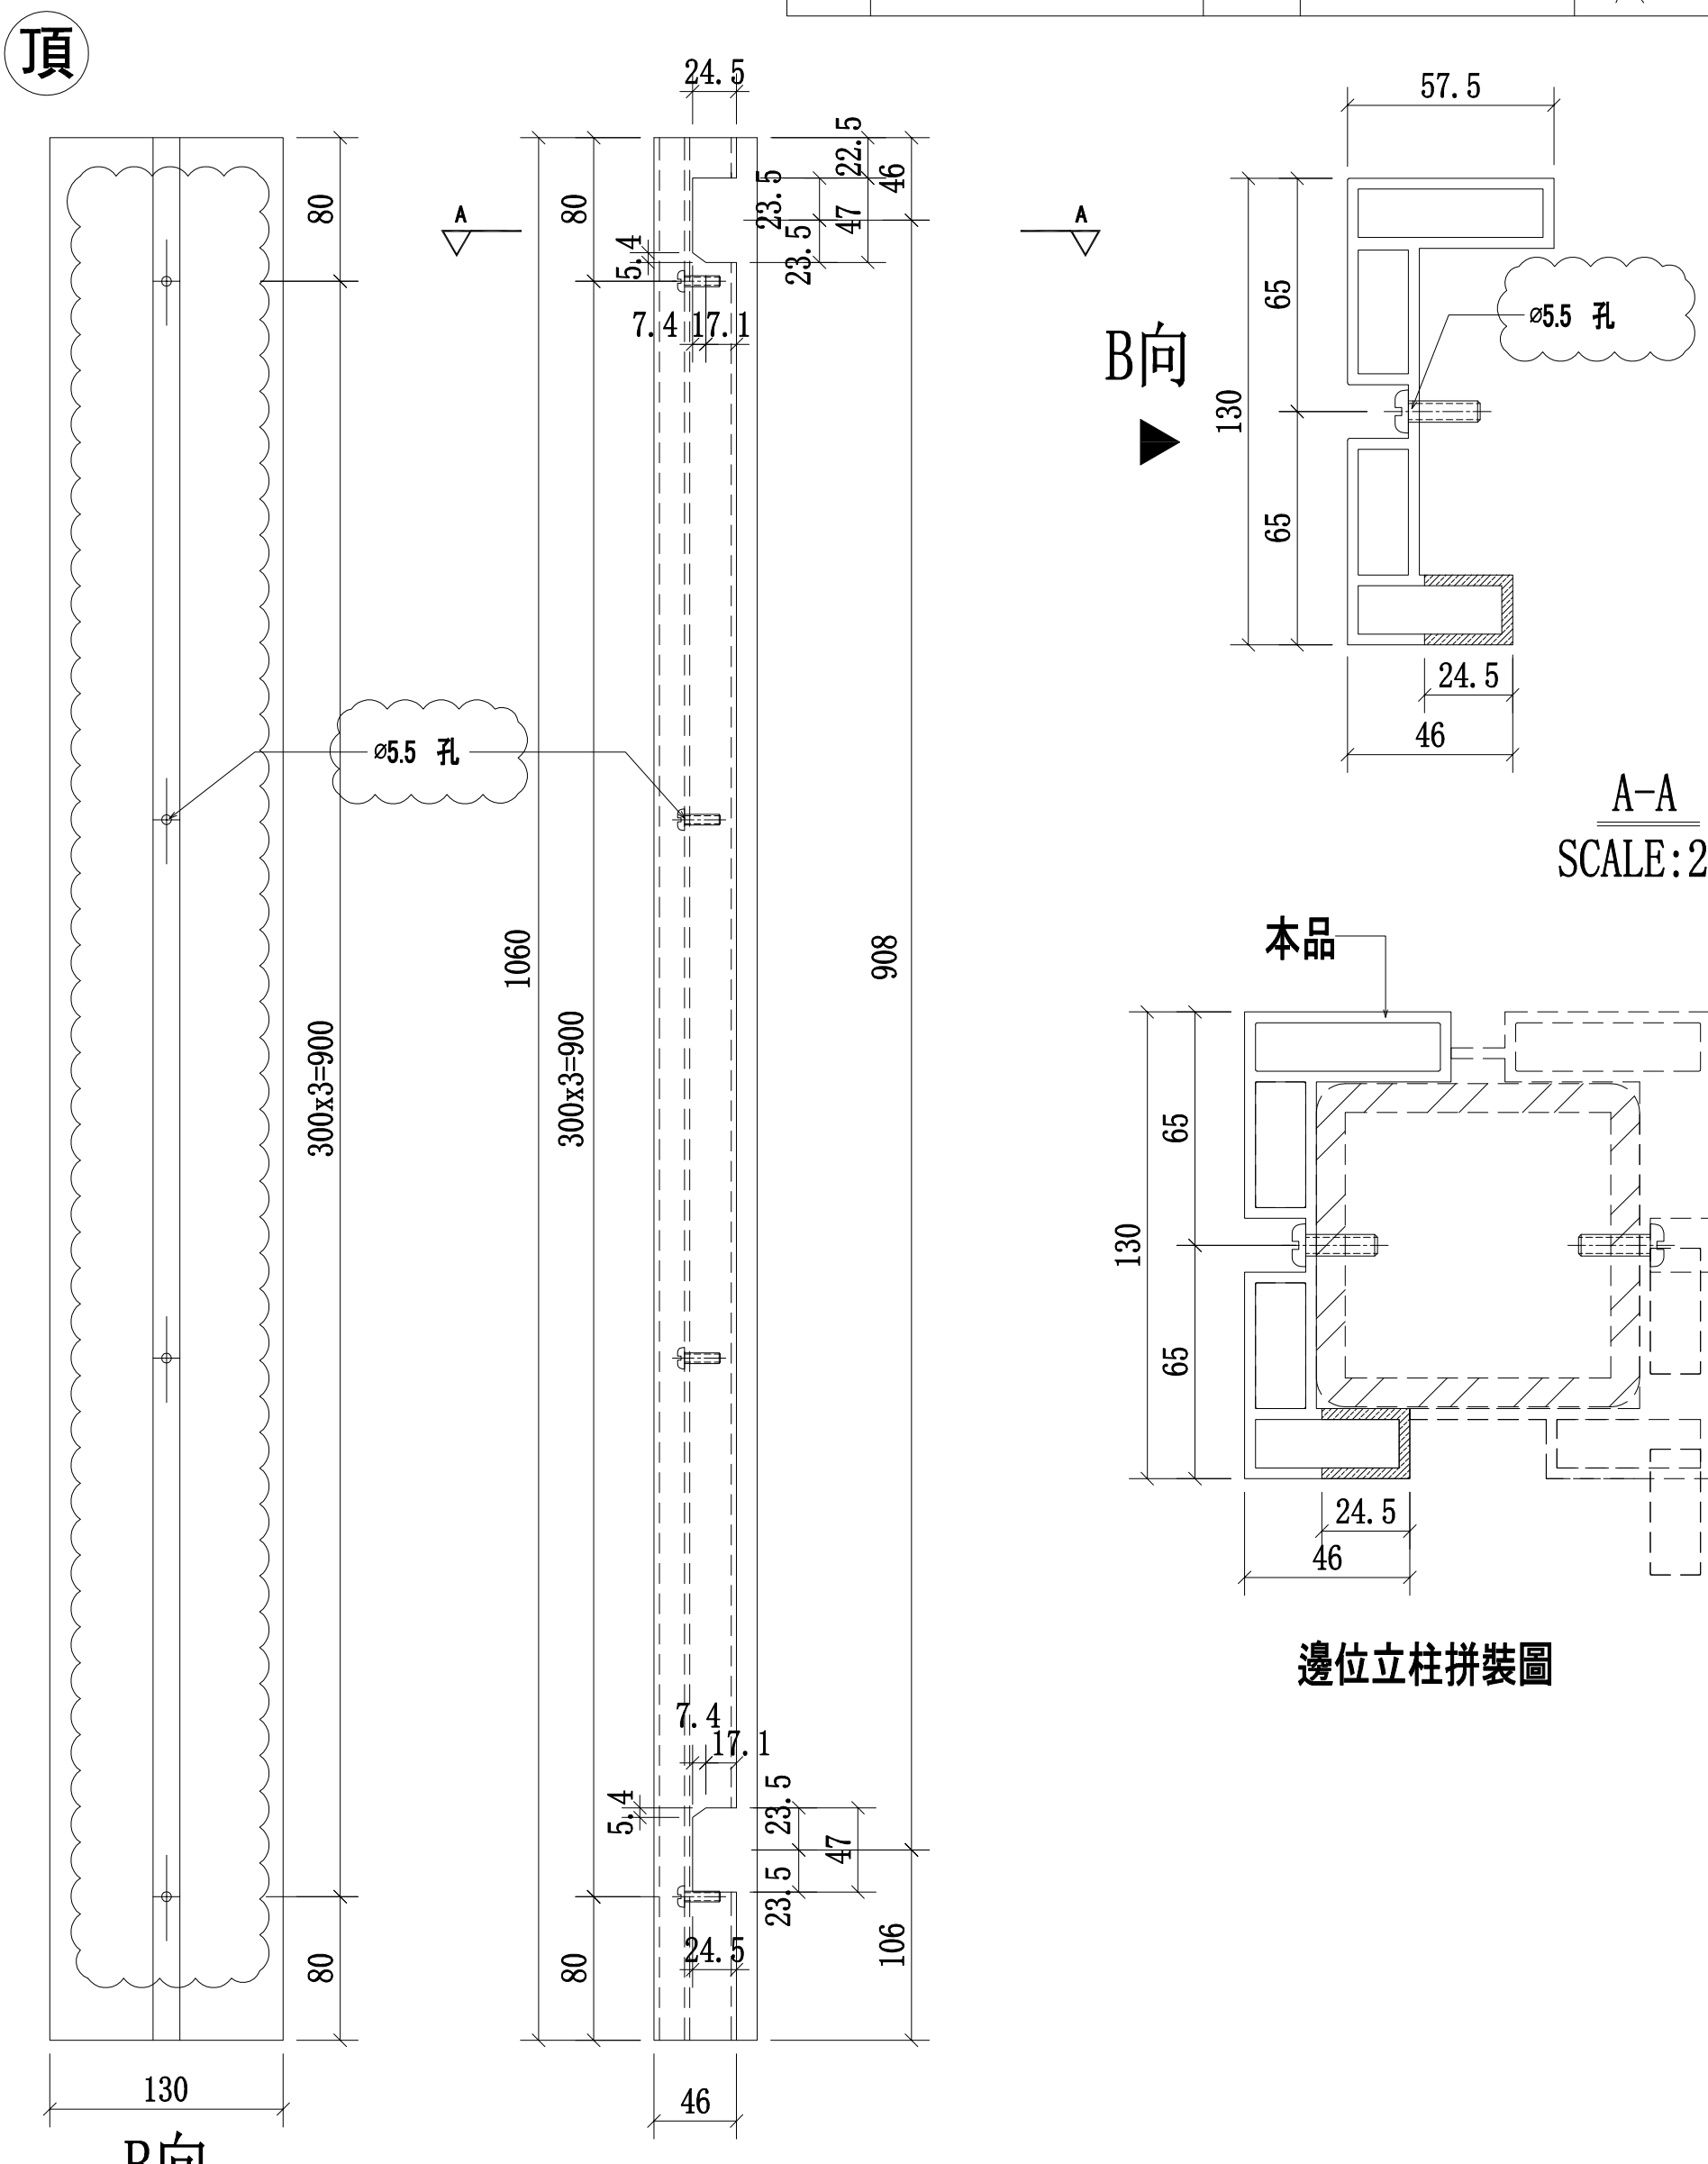



名稱	攔河邊企鋁材立柱	制圖	CJM	2021.01.15	修改	A		
材料	X85897(A3)	復核	—	—	日期	2021.03.24		
顏色	UCT806812XL-3	批準			圖號	57A,57,57B-MS10-LMU02R		

美特鋁質 有限公司
MIDI Aluminium Fabricator Ltd.


工程號	J-852	地盤	亞皆老街／攔河

序號:	物料編號:	數量:	使用位置:	樓層:
1	57A-MS10-LMU03	2	SD-GB-5007A	T3/(22F~23F)
2	57-MS10-LMU03	1	SD-GB-5007	T2/(23F)
3	57B-MS10-LMU03	2	SD-GB-5007B	T1/(22F~23F)

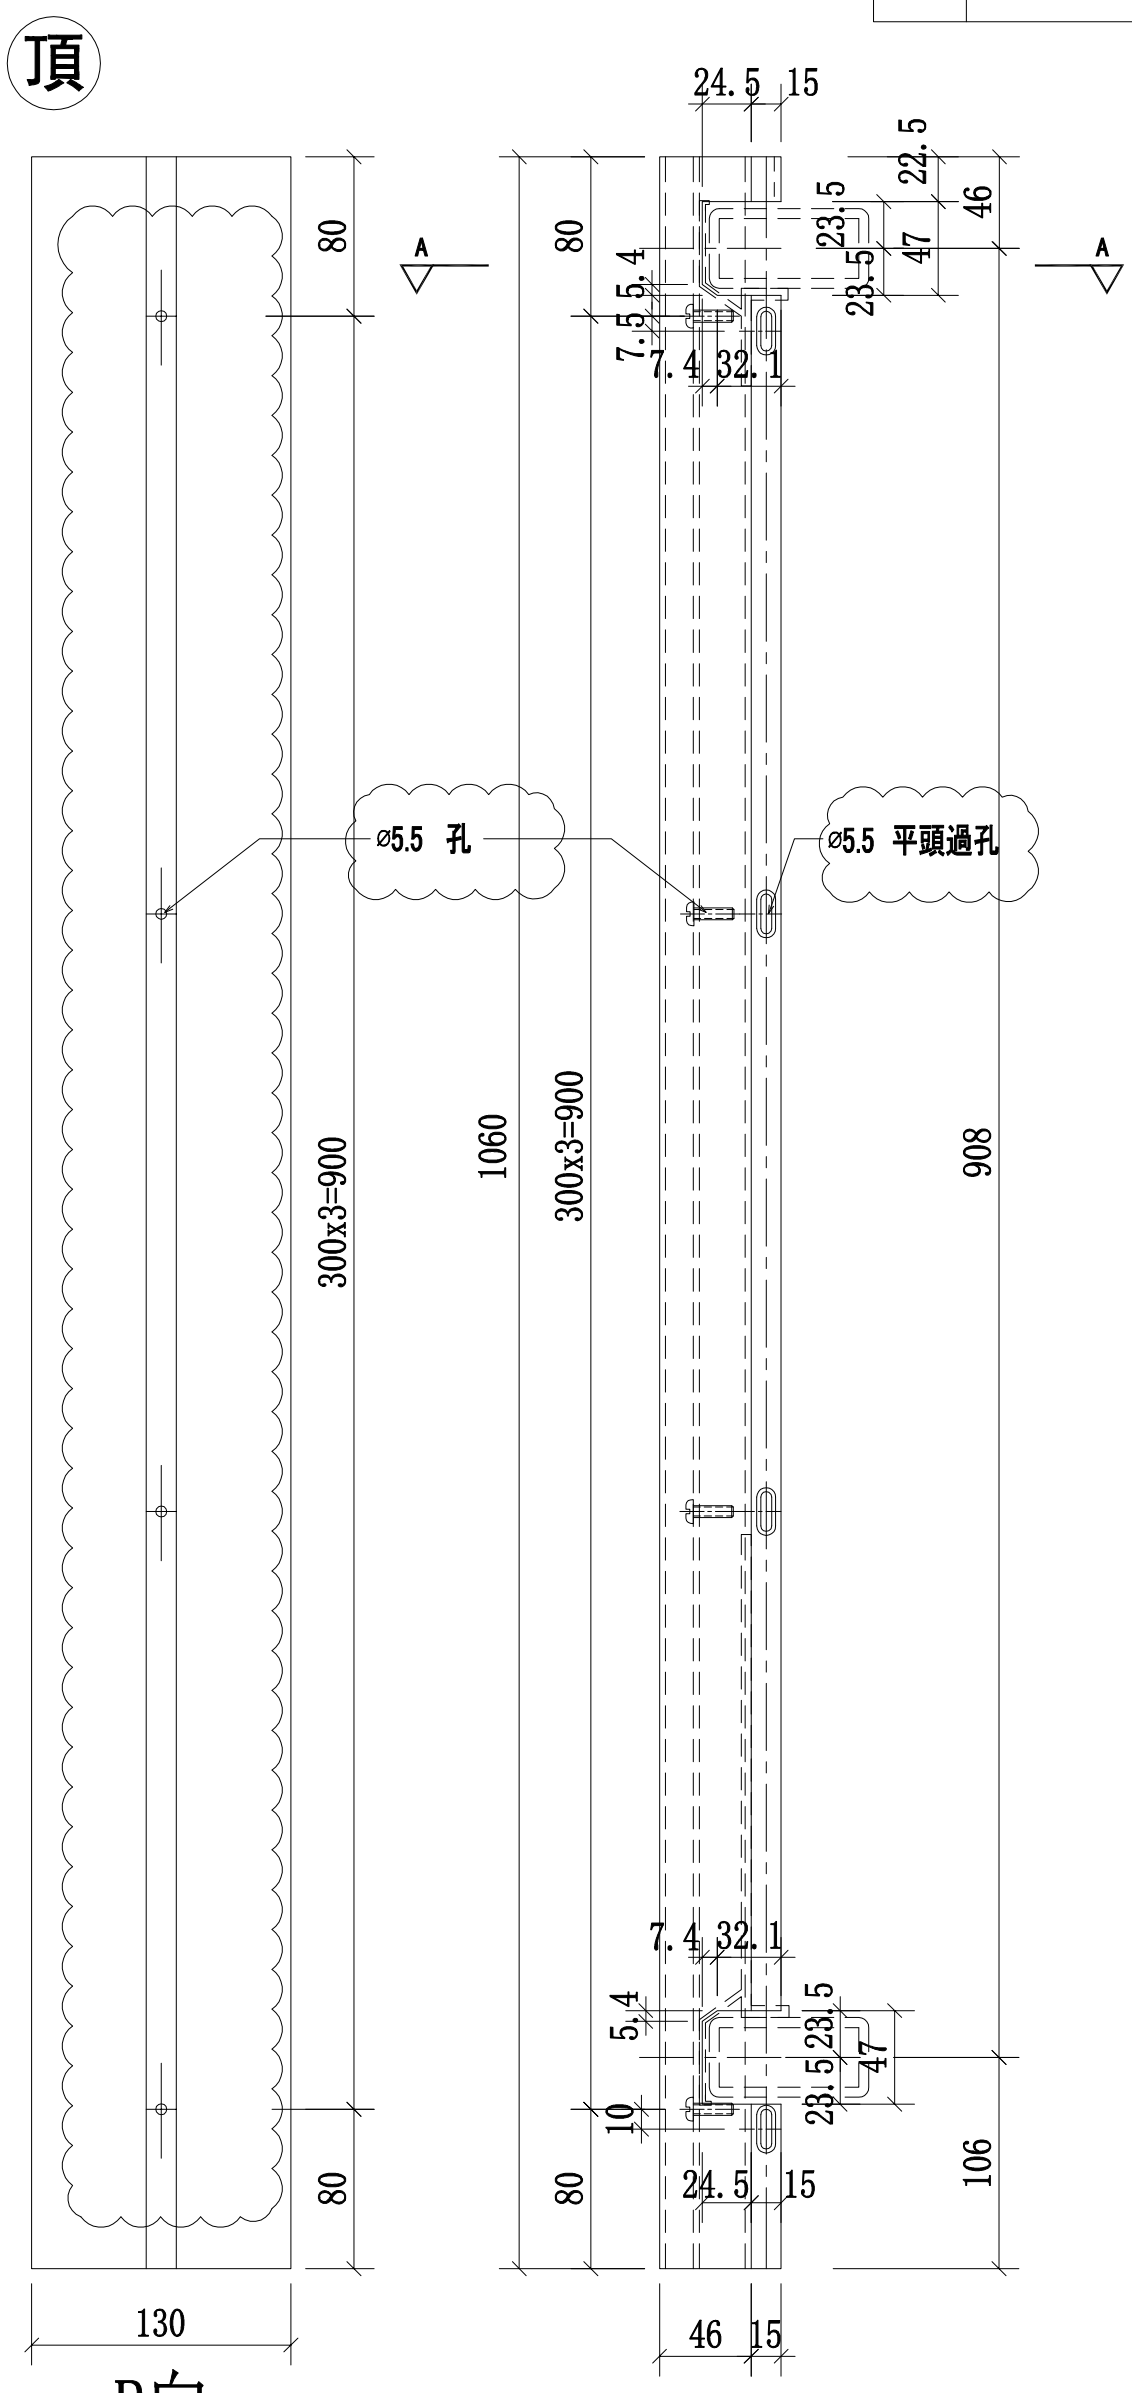

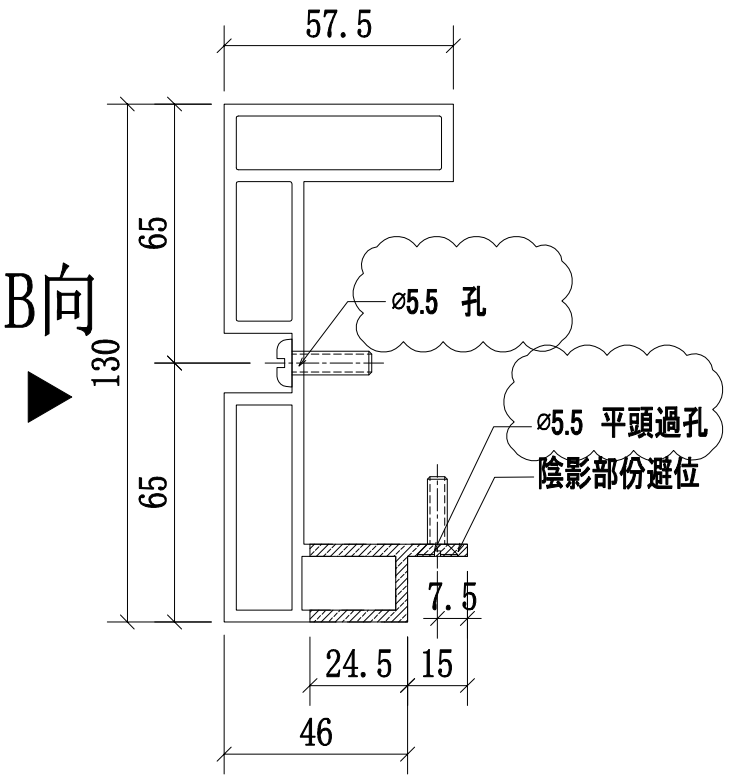

A-A
SCALE:2:1

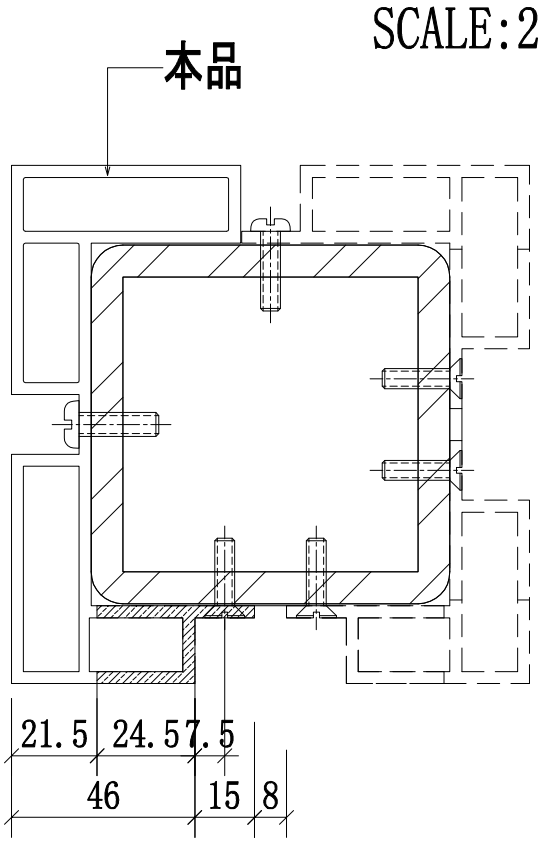


轉角位立柱拼裝圖


名稱	攔河轉角鋁材立柱	制圖	CJM	2021.01.15	修改	A		
材料	X85898(A4)	復核	—	—	日期	2021.03.24		
顏色	UCT806812XL-3	批準			圖號	57A,57,57B-MS10-LMU03		

美特鋁質 有限公司
MIDI Aluminium Fabricator Ltd.


工程號	J-852	地盤	亞皆老街／攔河

序號:	物料編號:	數量:	使用位置:	樓層:
1	57A-MS10-LMU03R	2	SD-GB-5007A	T3/(22F~23F)
2	57-MS10-LMU03R	1	SD-GB-5007	T2/(23F)
3	57B-MS10-LMU03R	2	SD-GB-5007B	T1/(22F~23F)

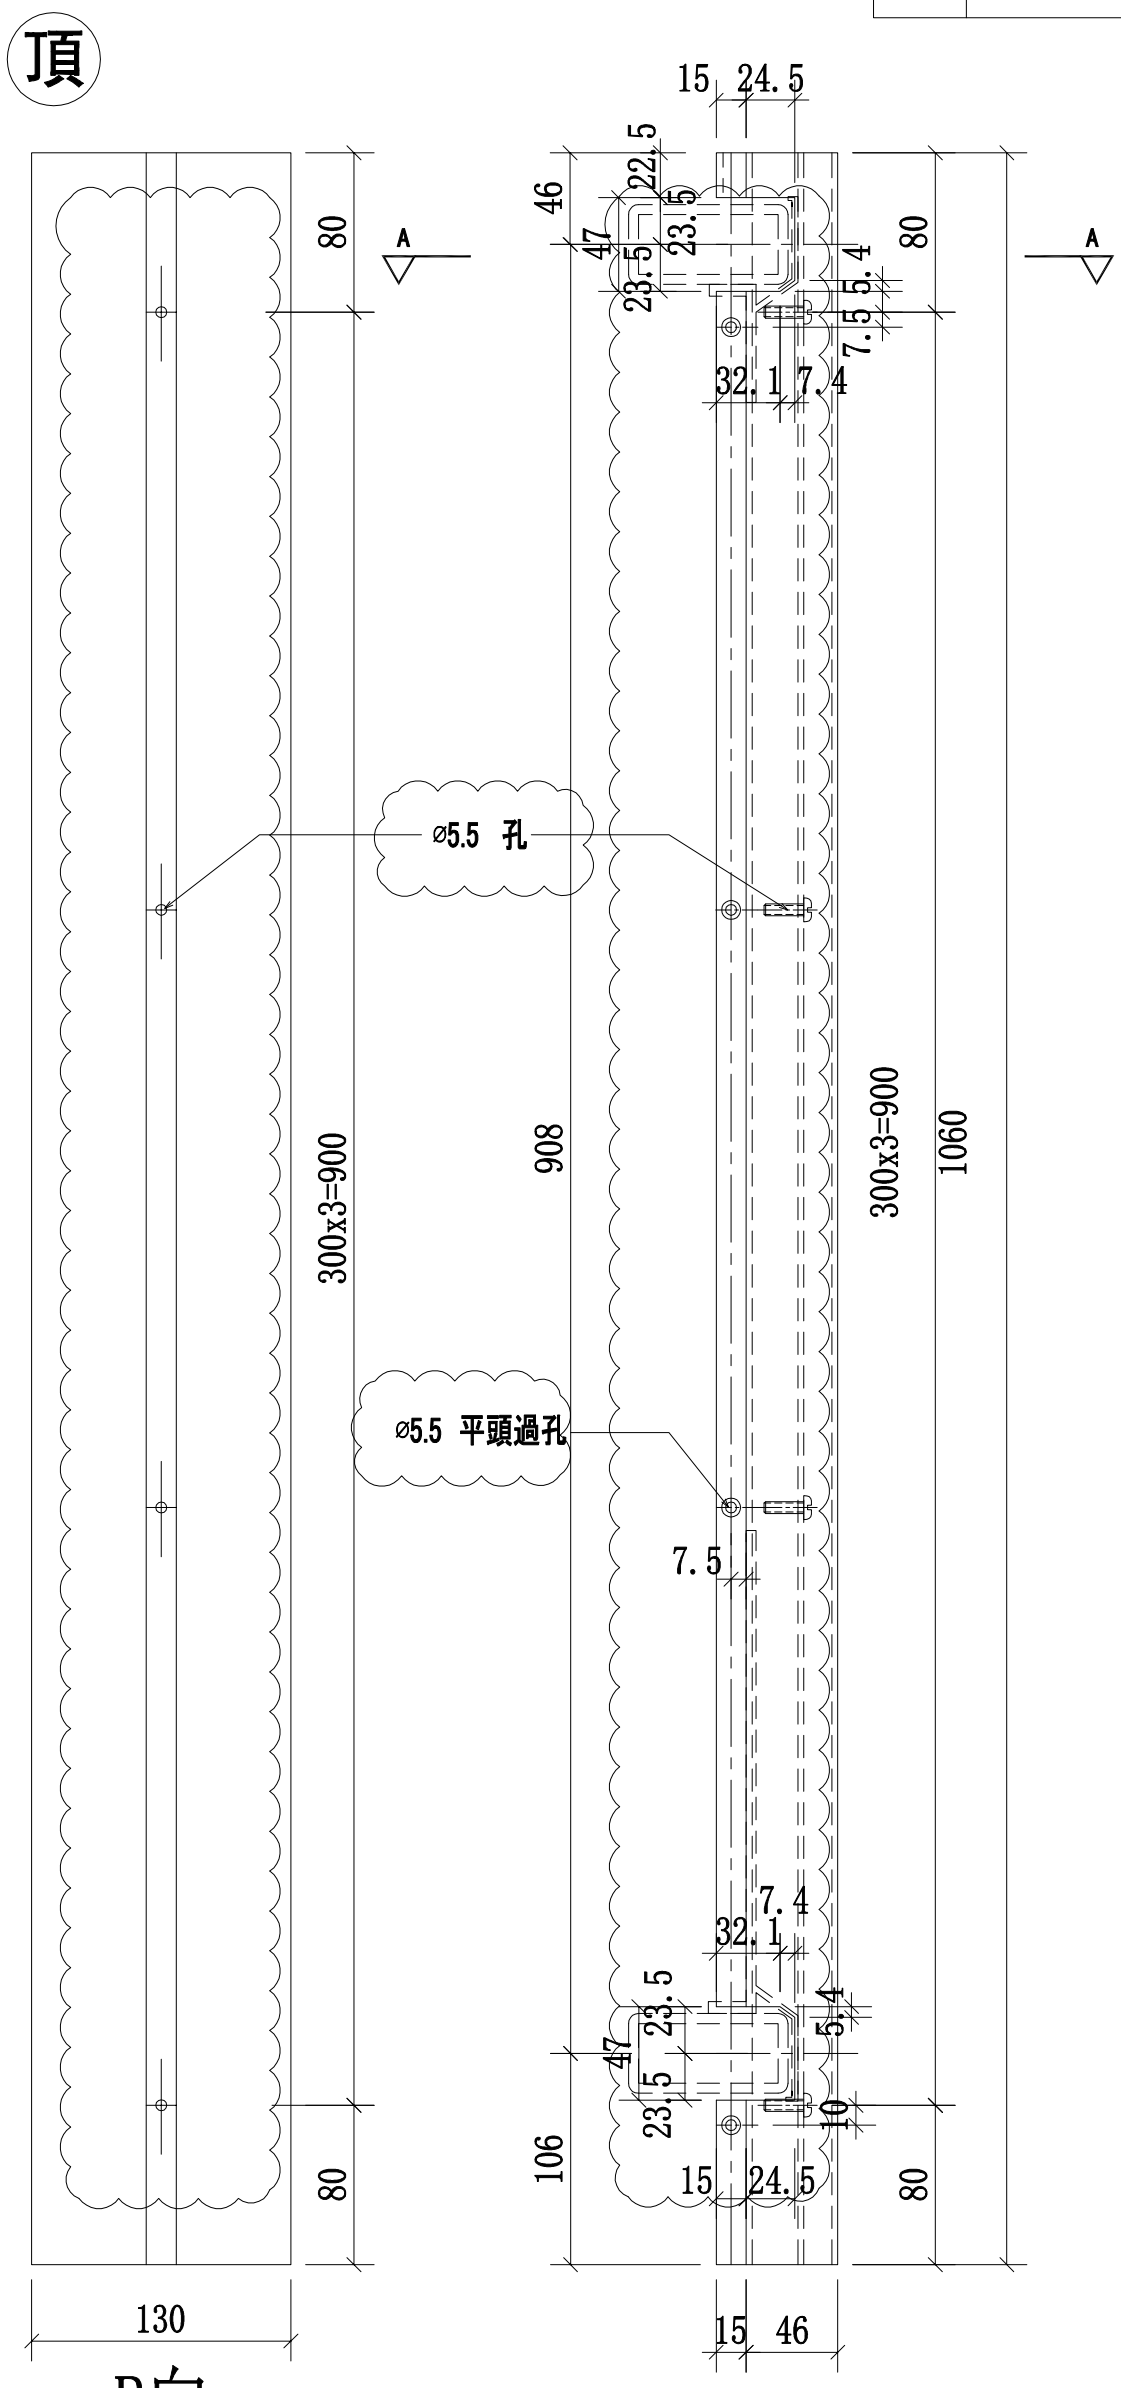

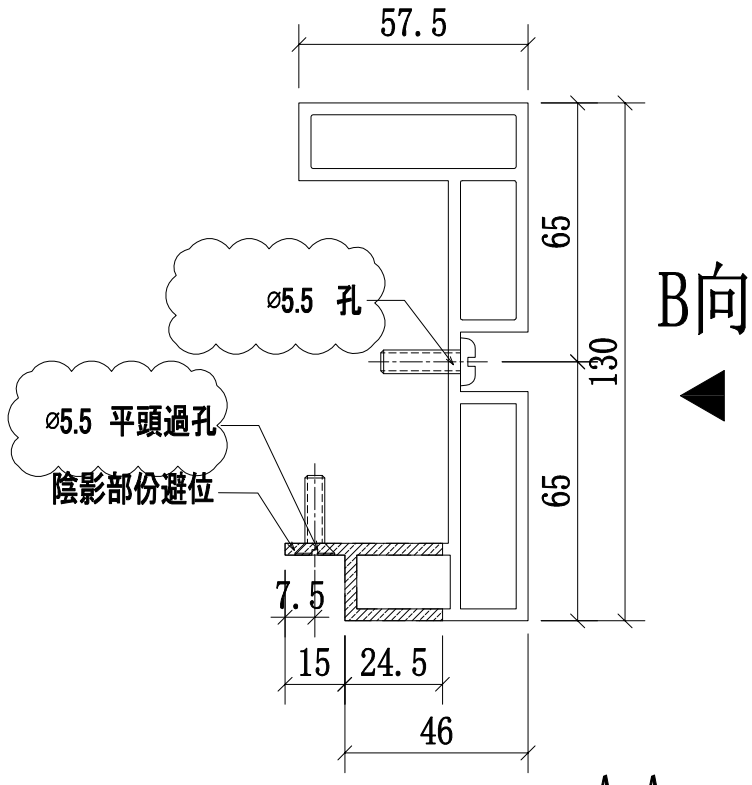

A-A
SCALE:2:1

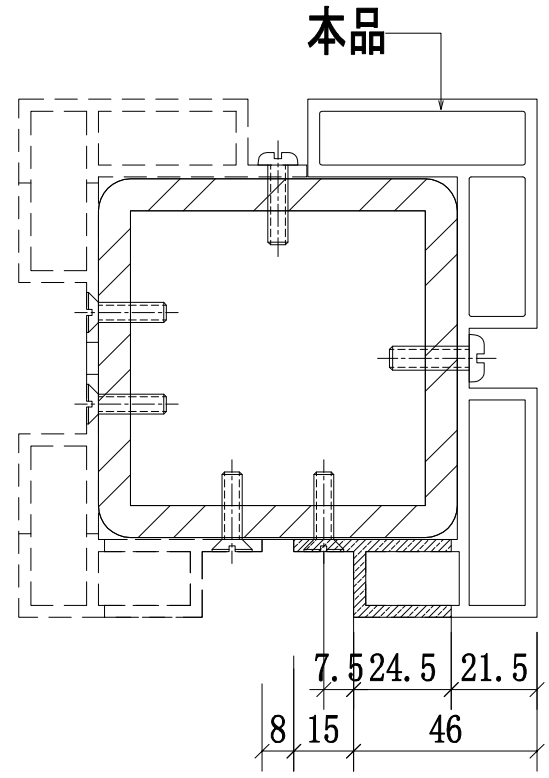


轉角位立柱拼裝圖


名稱	攔河轉角鋁材立柱	制圖	CJM	2021.01.15	修改	A		
材料	X85898(A4)	復核	—	—	日期	2021.03.24		
顏色	UCT806812XL-3	批準			圖號	57A,57,57B-MS10-LMU03R		

美特鋁質 有限公司
MIDI Aluminium Fabricator Ltd.


工程號	J-852	地盤	亞皆老街／攔河

序號:	物料編號:	數量:	使用位置:	樓層:
1	57A-MS10-LMU04	2	SD-GB-5007A	T3/(22F~23F)
2	57-MS10-LMU04	1	SD-GB-5007	T2/(23F)
3	57B-MS10-LMU04	2	SD-GB-5007B	T1/(22F~23F)

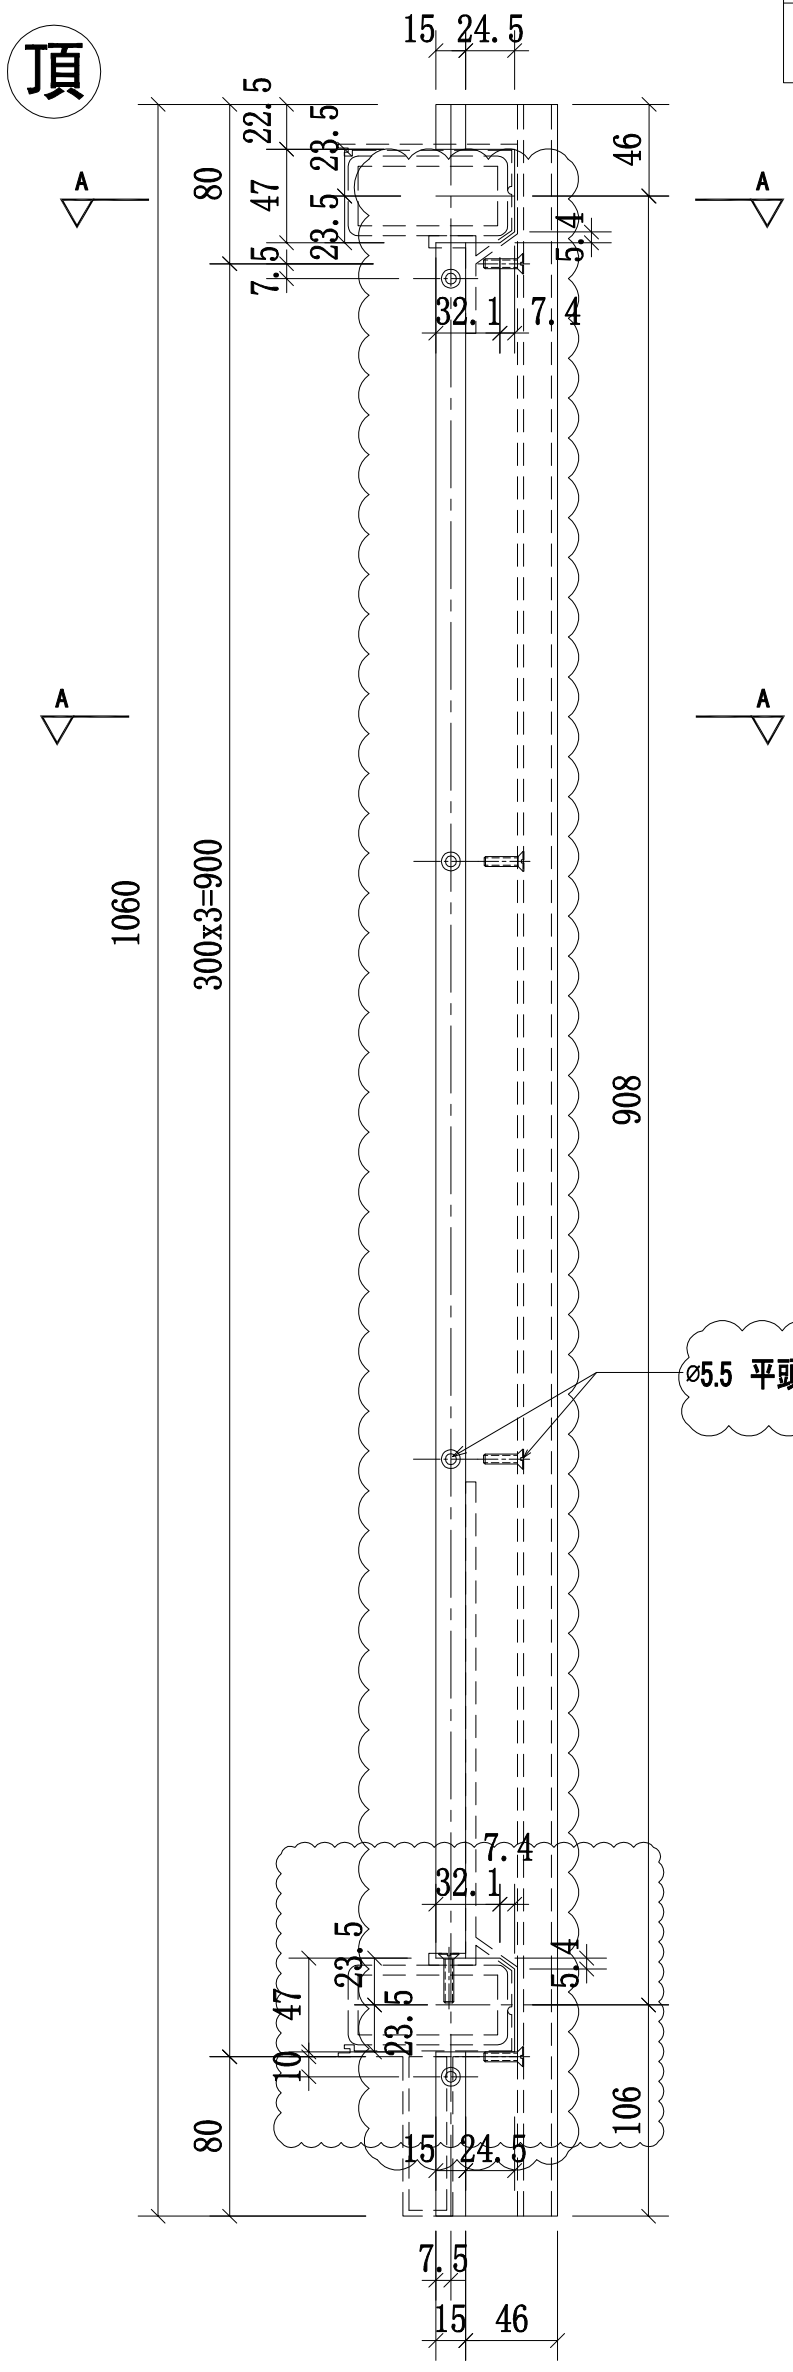

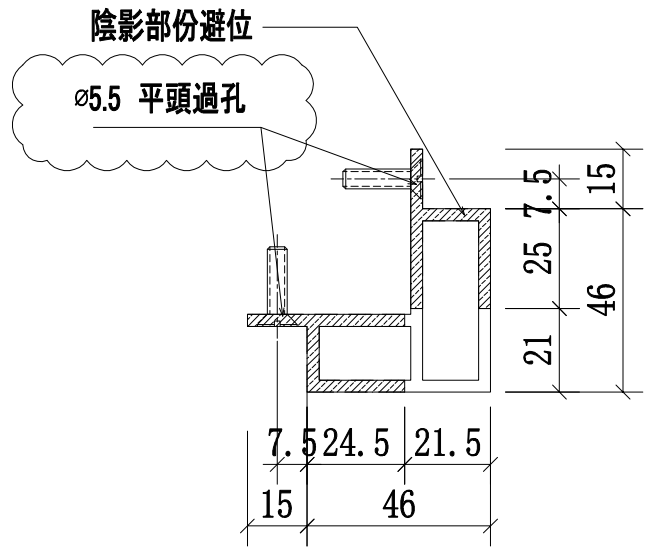

A-A
SCALE:2:1

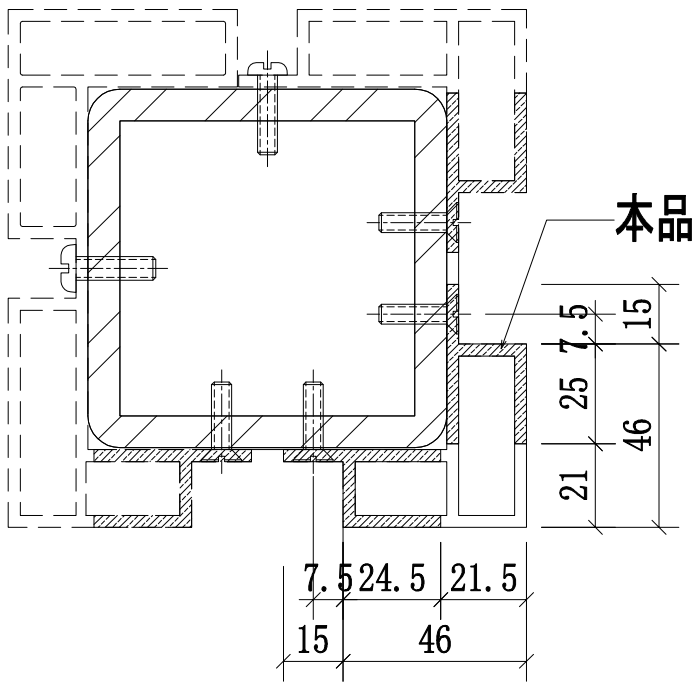


轉角位立柱拼裝圖


名稱	攔河轉角鋁材立柱	制圖	CJM	2021.01.15	修改	A		
材料	X85904(A10)	復核	—	—	日期	2021.03.24		
顏色	UCT806812XL-3	批準			圖號	57A,57,57B-MS10-LMU04		

美特鋁質 有限公司
MIDI Aluminium Fabricator Ltd.


工程號	J-852	地盤	亞皆老街／攔河

序號:	物料編號:	數量:	使用位置:	樓層:
1	57A-MS10-LMU04R	2	SD-GB-5007A	T3/(22F~23F)
2	57-MS10-LMU04R	1	SD-GB-5007	T2/(23F)
3	57B-MS10-LMU04R	2	SD-GB-5007B	T1/(22F~23F)

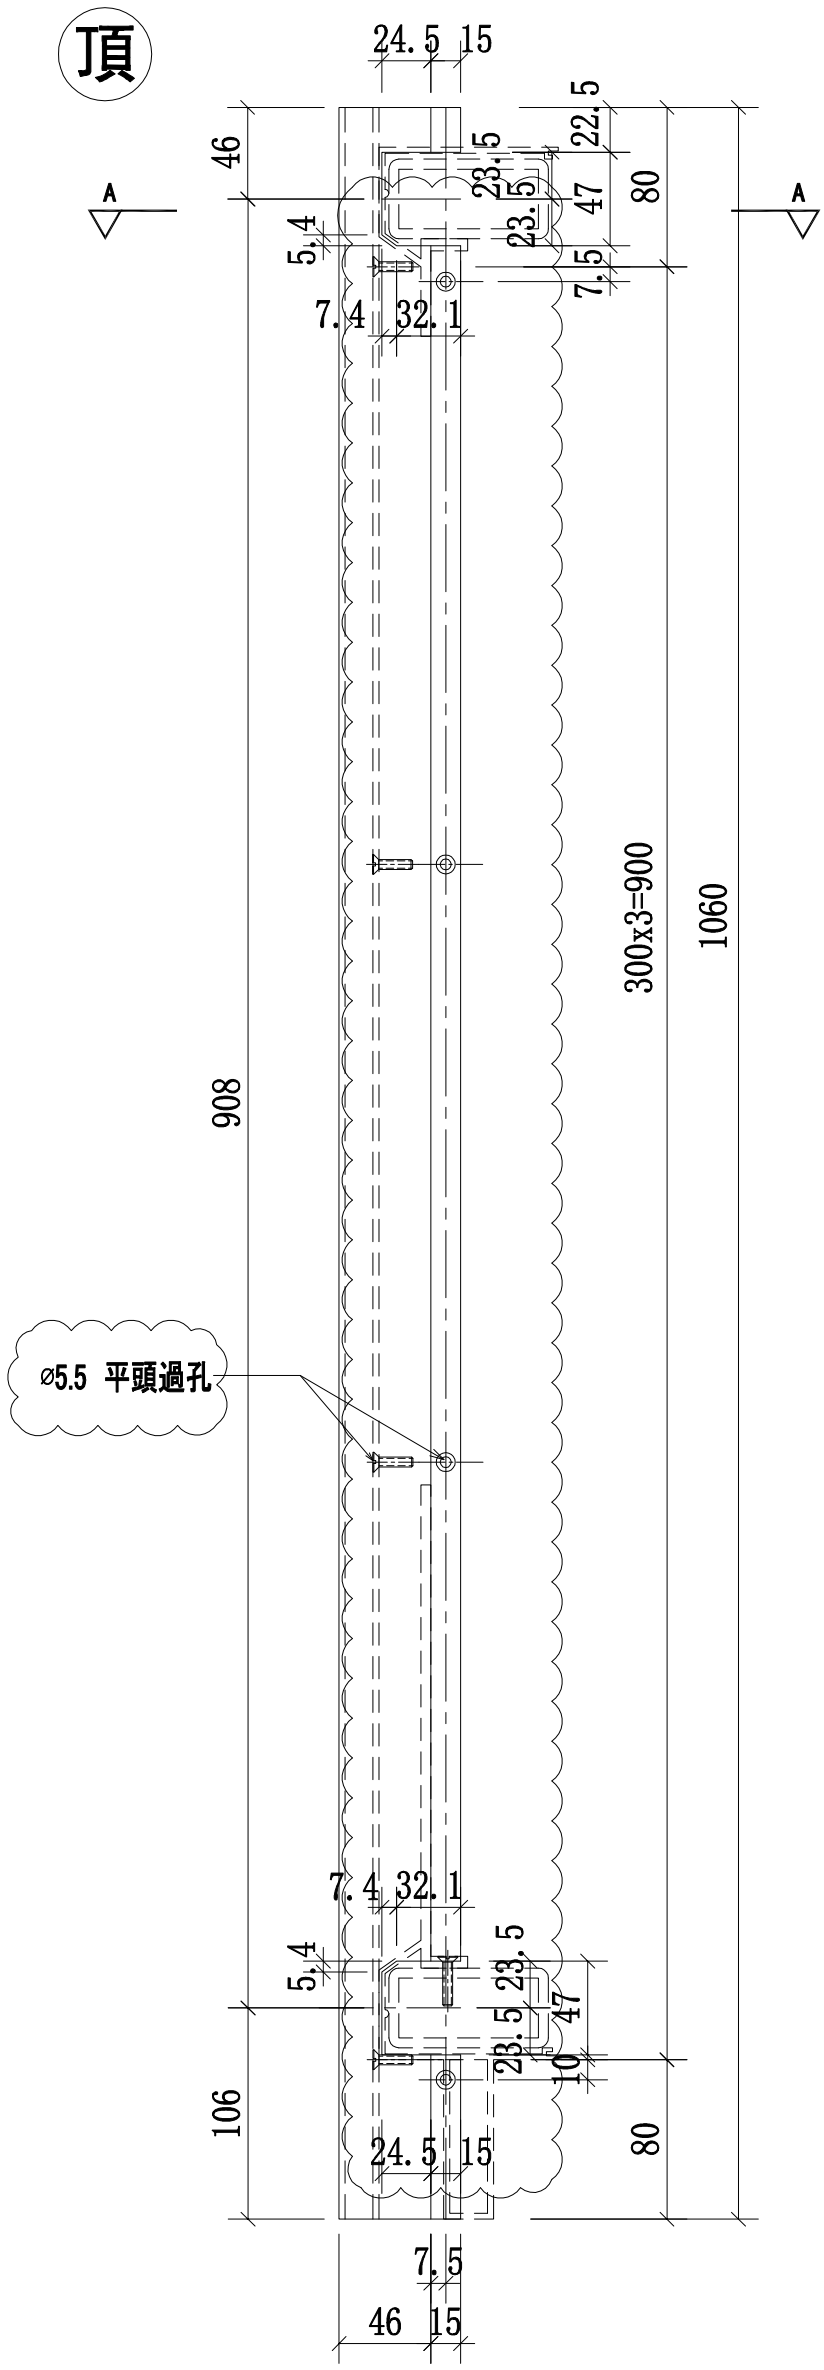

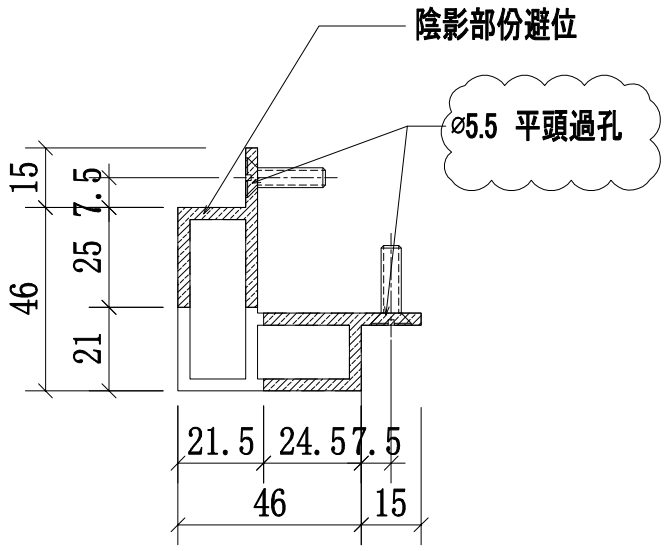

A-A
SCALE:2:1

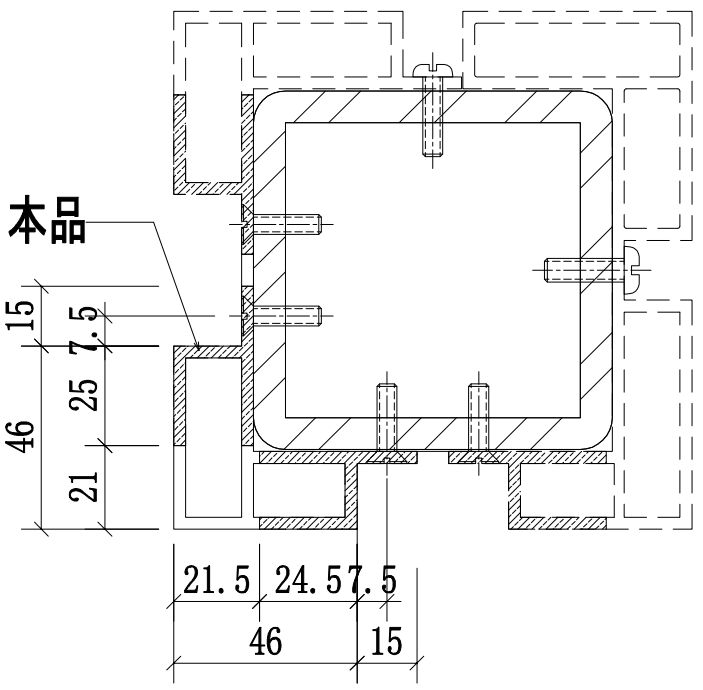


轉角位立柱拼裝圖


名稱	攔河轉角鋁材立柱	制圖	CJM	2021.01.15	修改	A		
材料	X85904(A10)	復核	—	—	日期	2021.03.24		
顏色	UCT806812XL-3	批準			圖號	57A,57,57B-MS10-LMU04R		

美特鋁質 有限公司
MIDI Aluminium Fabricator Ltd.


工程號	J-852	地盤	亞皆老街／攔河

序號:	物料編號:	數量:	使用位置:	樓層:
1	57A-MS10-LMU05	2	SD-GB-5007A	T3/(22F~23F)
2	57-MS10-LMU05	1	SD-GB-5007	T2/(23F)
3	57B-MS10-LMU05	2	SD-GB-5007B	T1/(22F~23F)

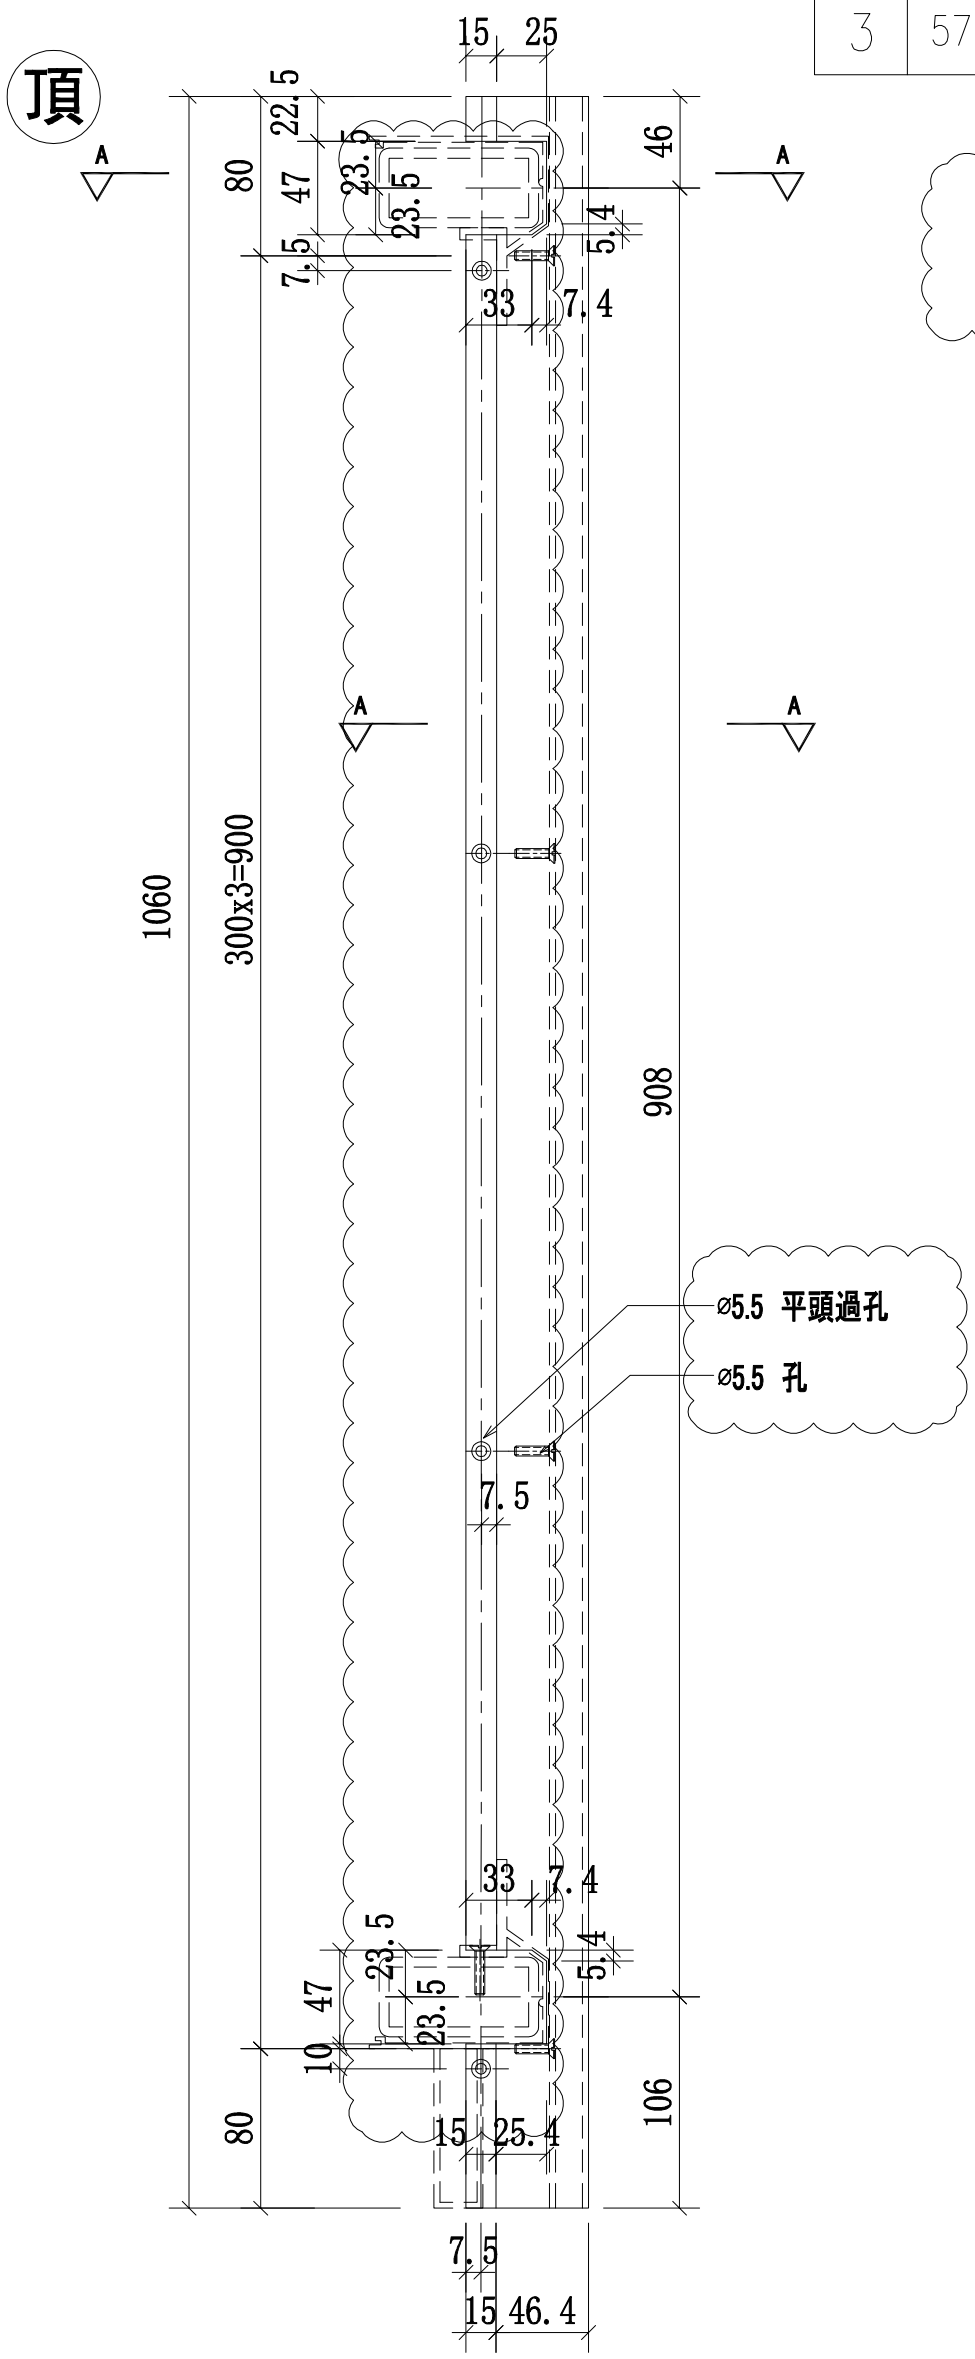

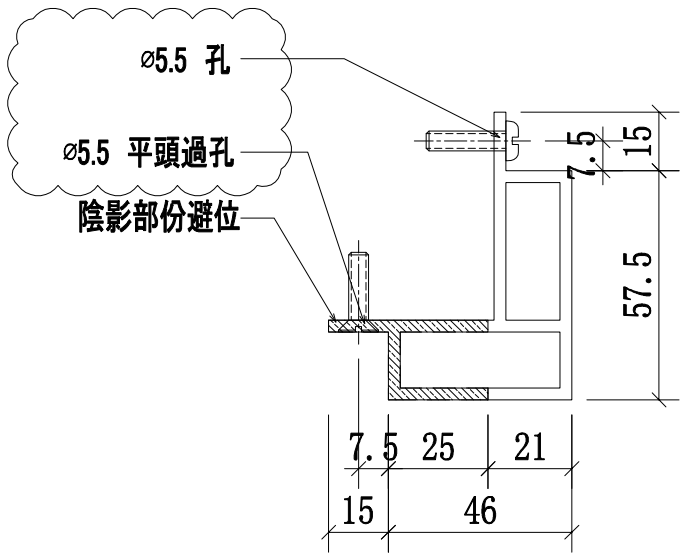

A-A
SCALE:2:1

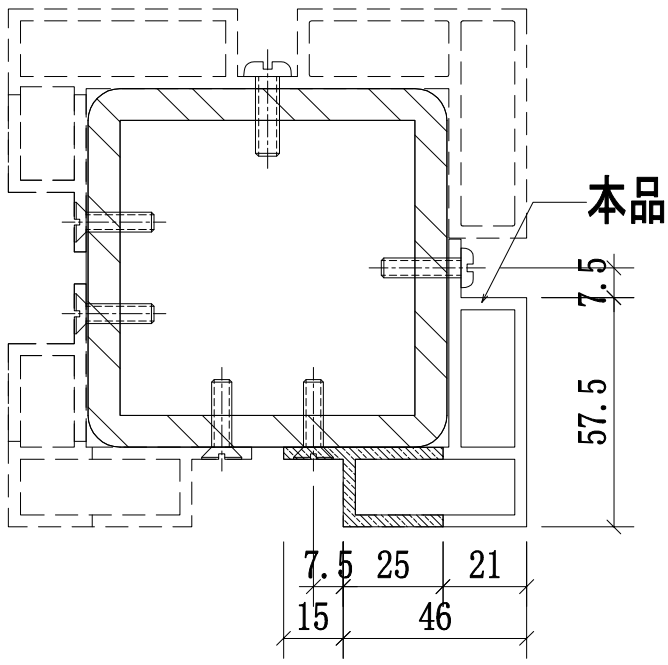


轉角位立柱拼裝圖


名稱	攔河轉角鋁材立柱	制圖	CJM	2021.01.15	修改	A		
材料	X85905(A11)	復核	—	—	日期	2021.03.24		
顏色	UCT806812XL-3	批準			圖號	57A,57,57B-MS10-LMU05		

美特鋁質 有限公司
MIDI Aluminium Fabricator Ltd.


工程號	J-852	地盤	亞皆老街／攔河

序號:	物料編號:	數量:	使用位置:	樓層:
1	57A-MS10-LMU05R	2	SD-GB-5007A	T3/(22F~23F)
2	57-MS10-LMU05R	1	SD-GB-5007	T2/(23F)
3	57B-MS10-LMU05R	2	SD-GB-5007B	T1/(22F~23F)

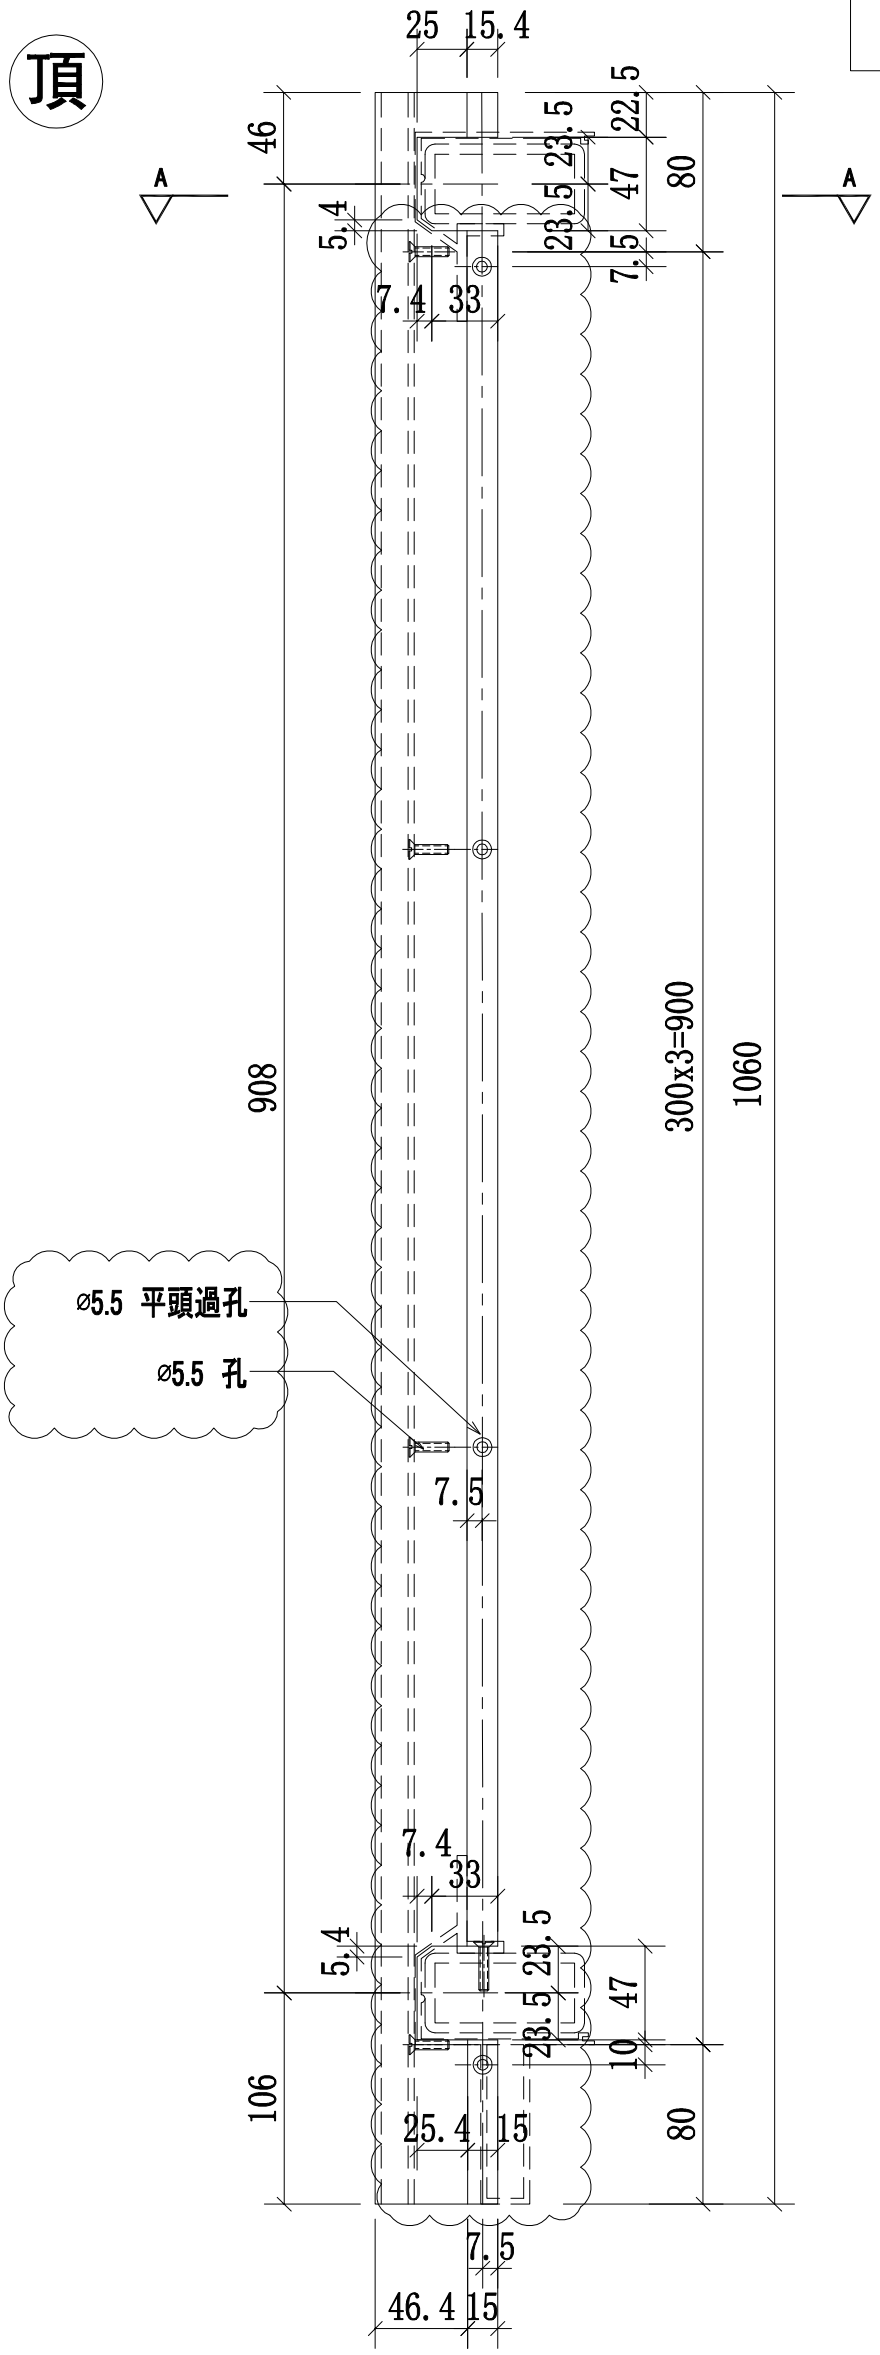

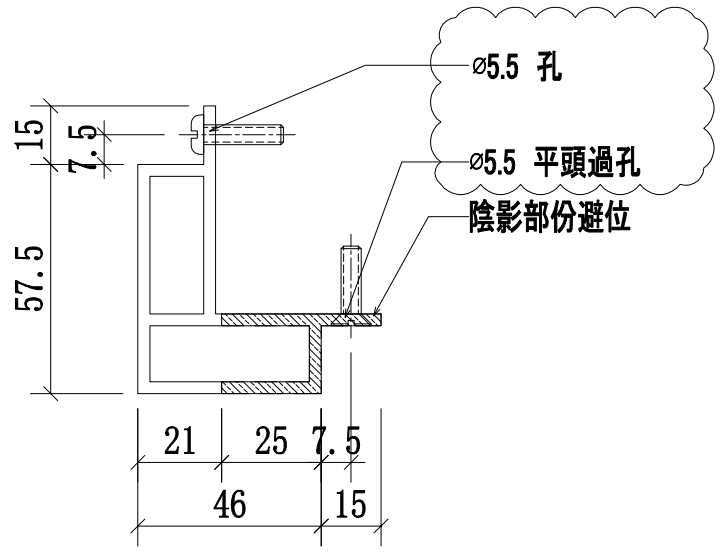

A-A
SCALE:2:1

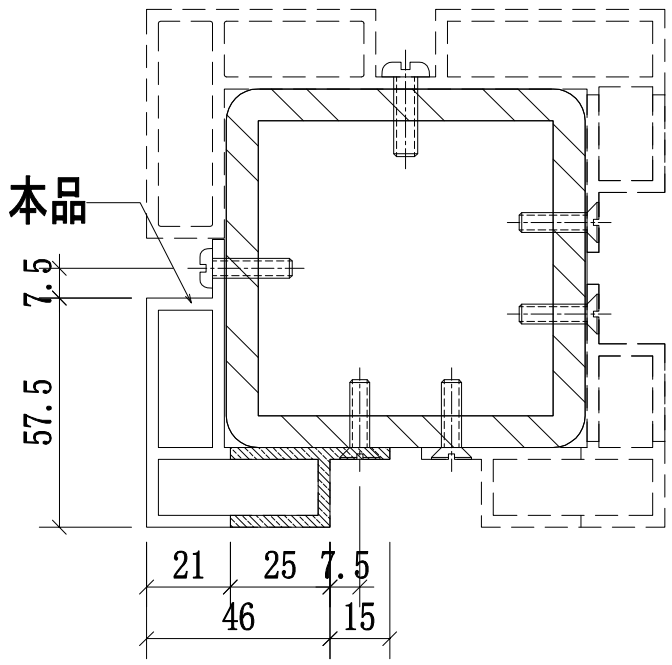

轉角位立柱拼裝圖


名稱	攔河轉角鋁材立柱	制圖	CJM	2021.01.15	修改	A		
材料	X85905(A11)	復核	—	—	日期	2021.03.24		
顏色	UCT806812XL-3	批準			圖號	57A,57,57B-MS10-LMU05R		


美特鋁質 有限公司
MIDI Aluminium Fabricator Ltd.

工程號	J-852	地盤	亞皆老街／攔河


序號:	物料編號:	數量:	使用位置:	樓層:
1	57A-MS10-LMU06	8	SD-GB-5007A	T3/(22F~23F)
2	57-MS10-LMU06	4	SD-GB-5007	T2/(23F)
3	57B-MS10-LMU06	8	SD-GB-5007B	T1/(22F~23F)

頂

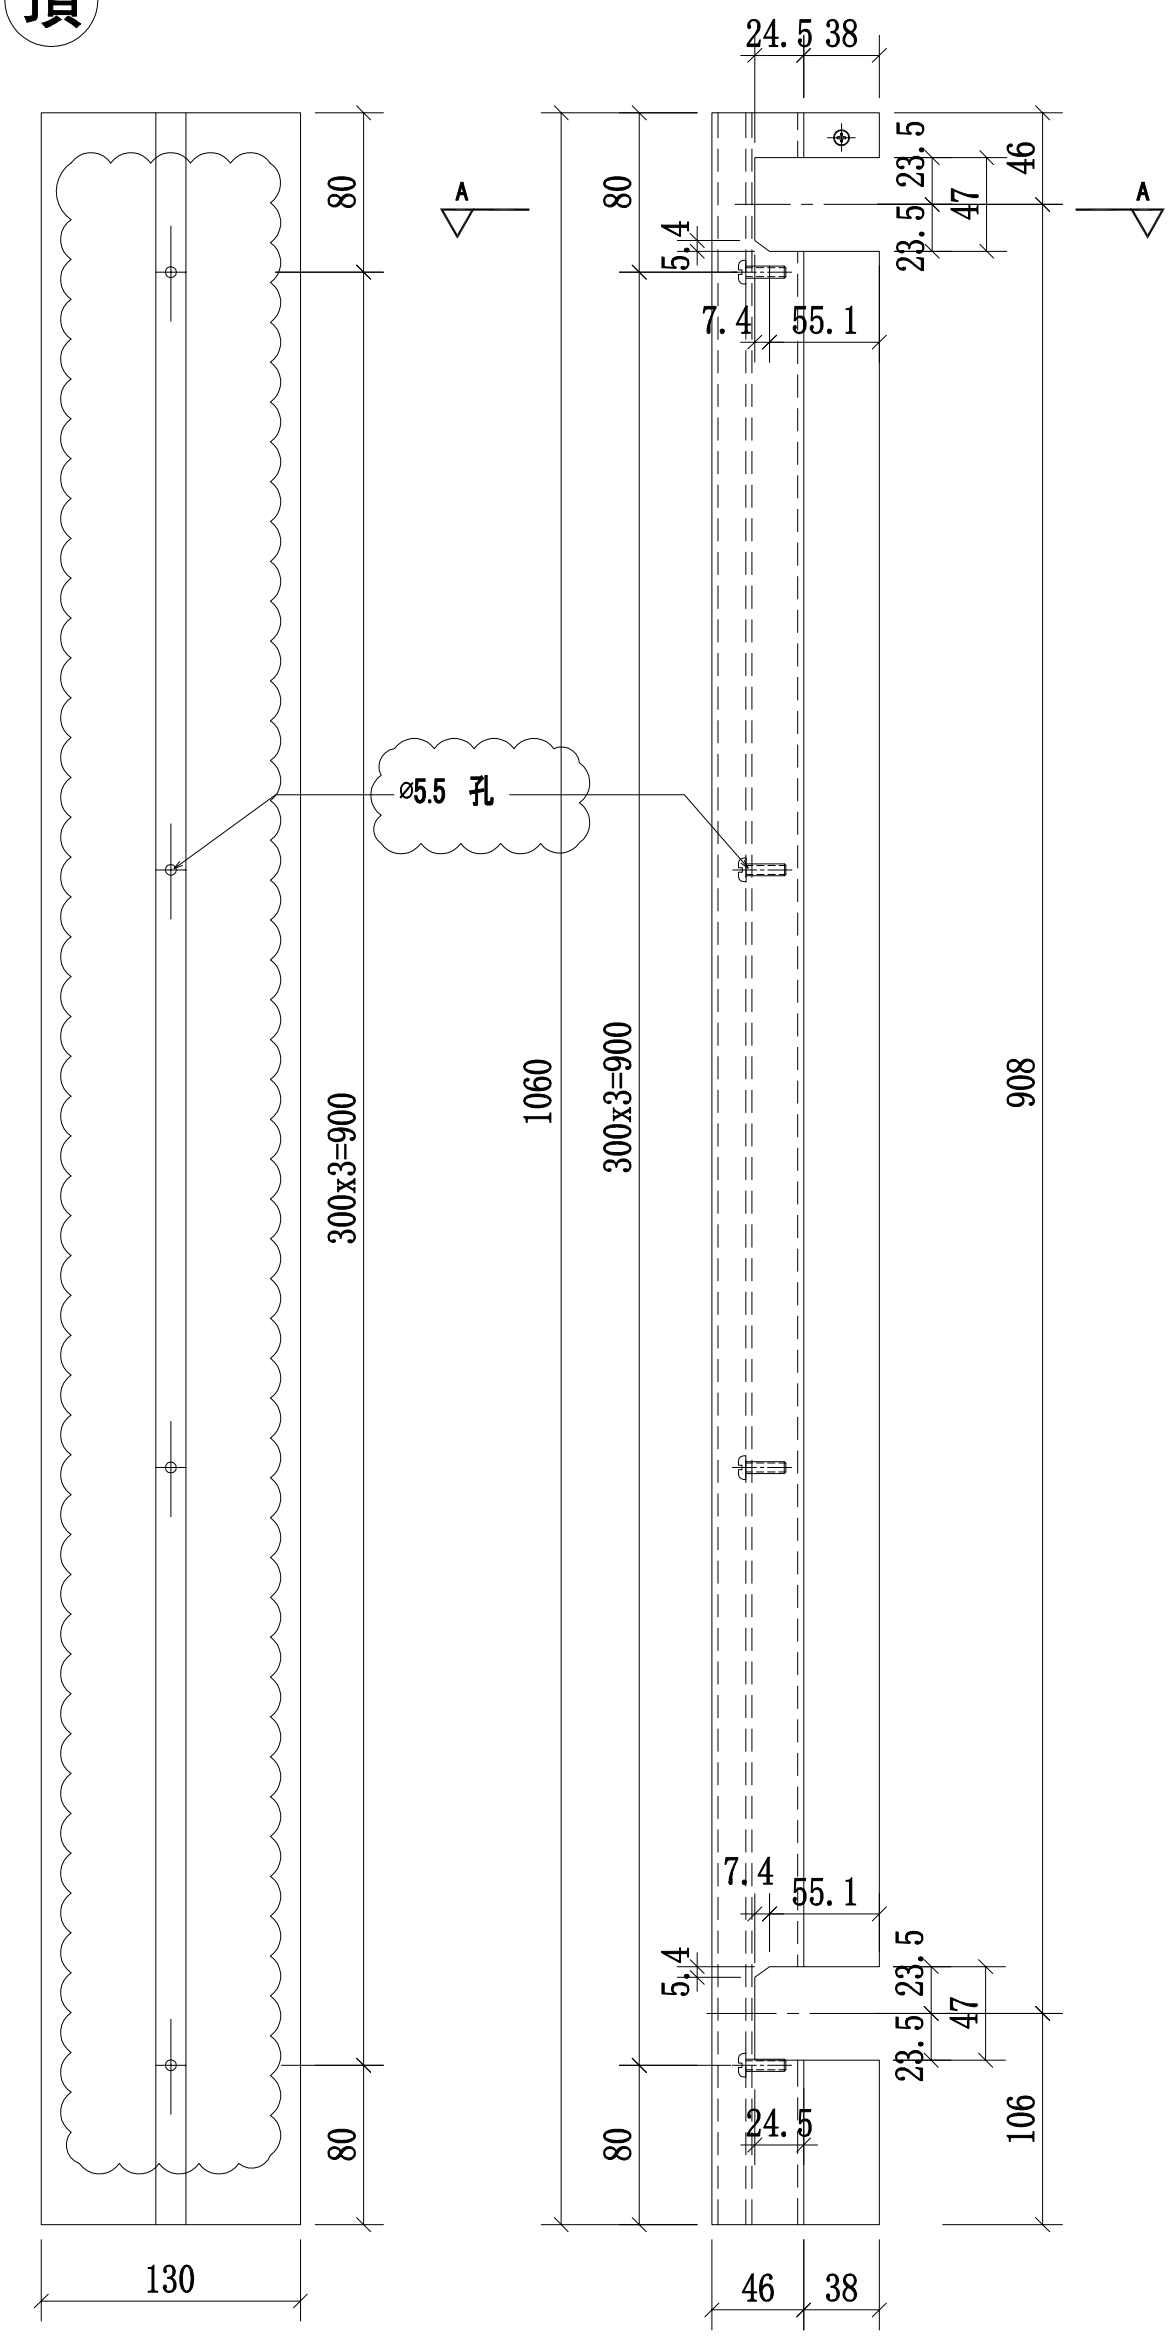

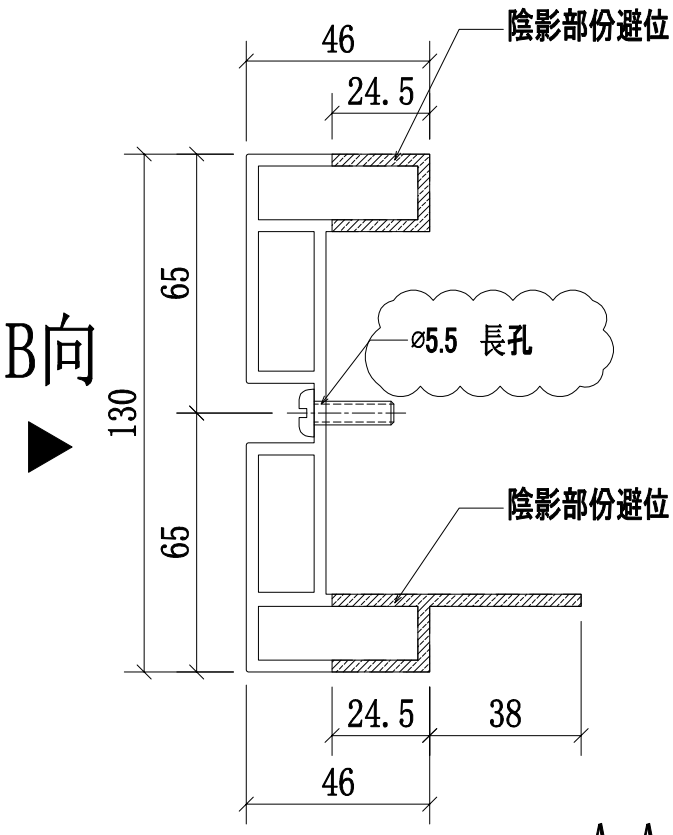

A-A
SCALE:2:1

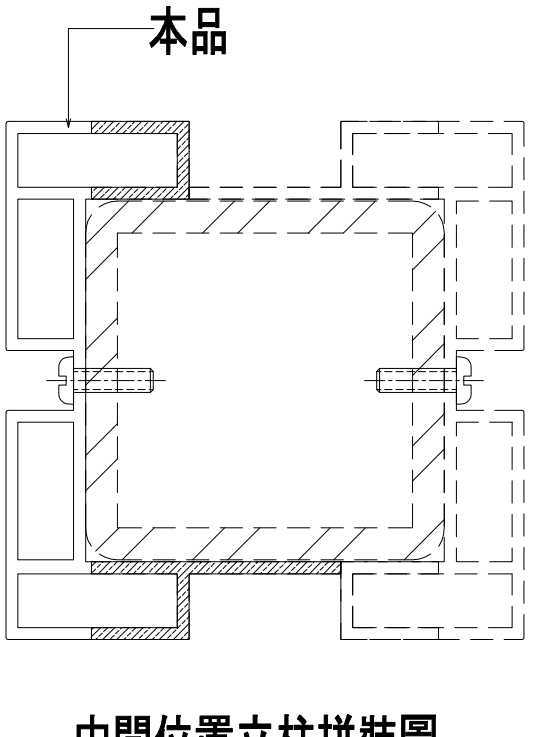


中間位置立柱拼裝圖


名稱	攔河中間鋁材立柱	制圖	CJM	2021.01.15	修改	A		
材料	X85899(A5)	復核	—	—	日期	2021.03.24		
顏色	UCT806812XL-3	批準			圖號	57A,57,57B-MS10-LMU06		


美特鋁質 有限公司
MIDI Aluminium Fabricator Ltd.

工程號	J-852	地盤	亞皆老街／攔河

序號:	物料編號:	數量:	使用位置:	樓層:
1	57A-MS10-LMU07	8	SD-GB-5007A	T3/(22F~23F)
2	57-MS10-LMU07	4	SD-GB-5007	T2/(23F)
3	57B-MS10-LMU07	8	SD-GB-5007B	T1/(22F~23F)

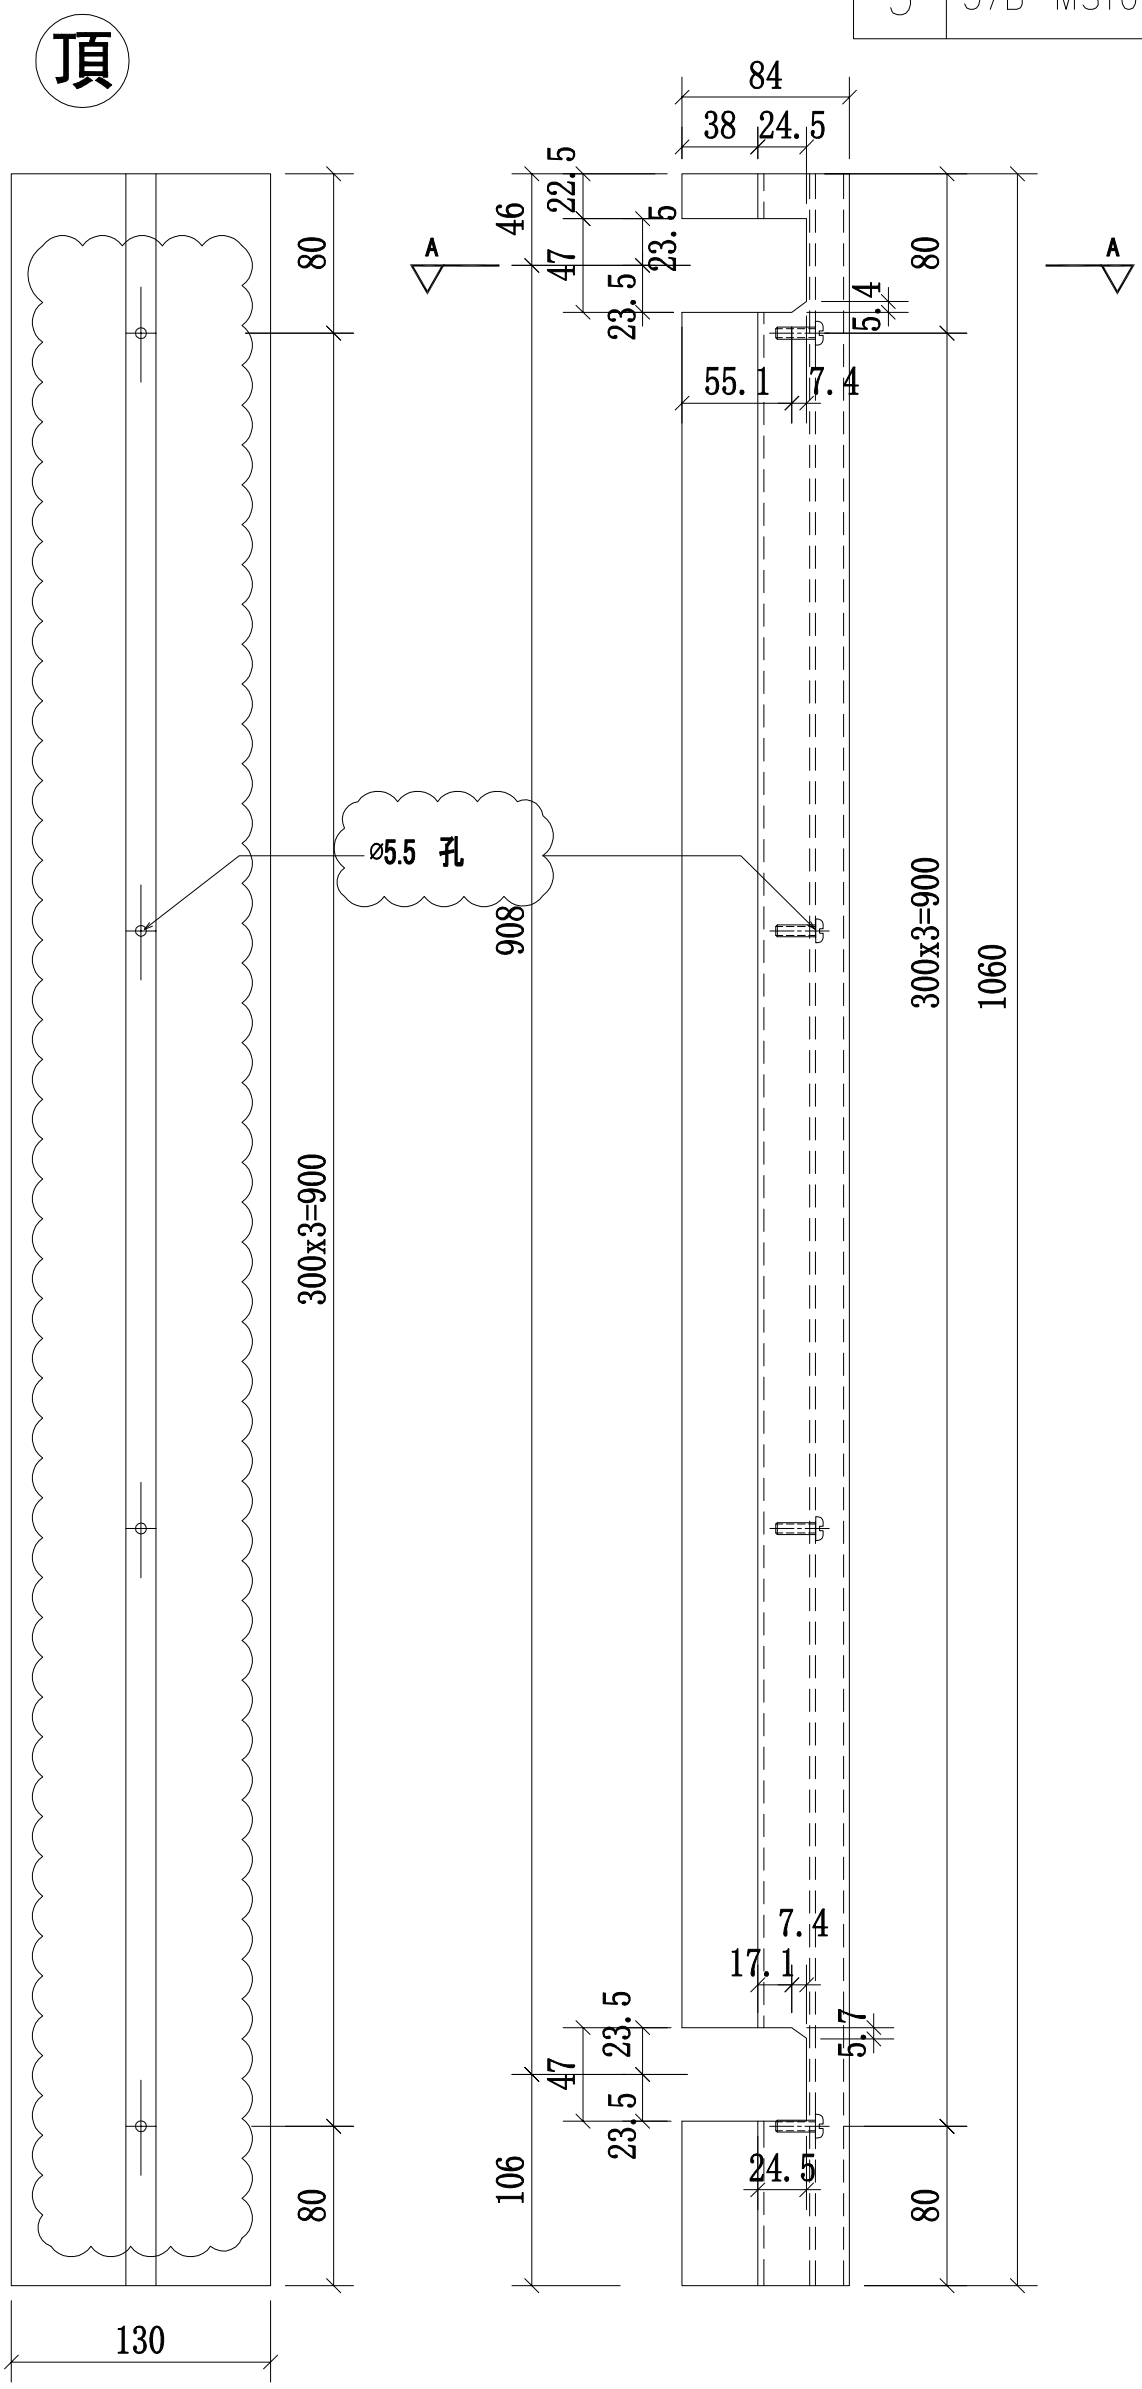


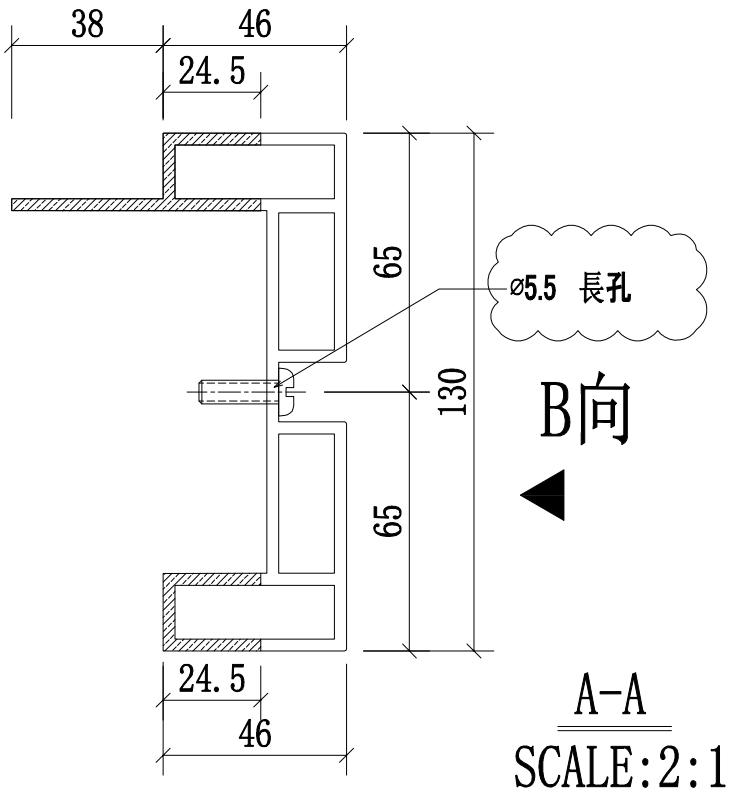

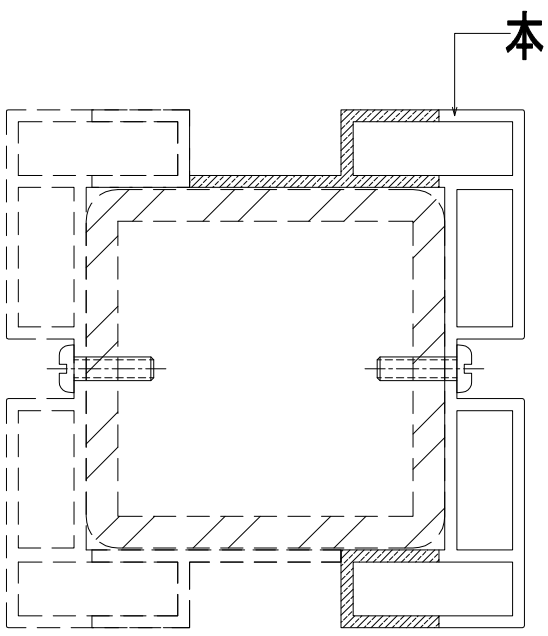


中間位置立柱拼裝圖

名稱	攔河中間鋁材立柱	制圖	CJM	2021.01.15	修改	A		
材料	X85899(A5)	復核	—	—	日期	2021.03.24		
顏色	UCT806812XL-3	批準			圖號	57A,57,57B-MS10-LMU07		

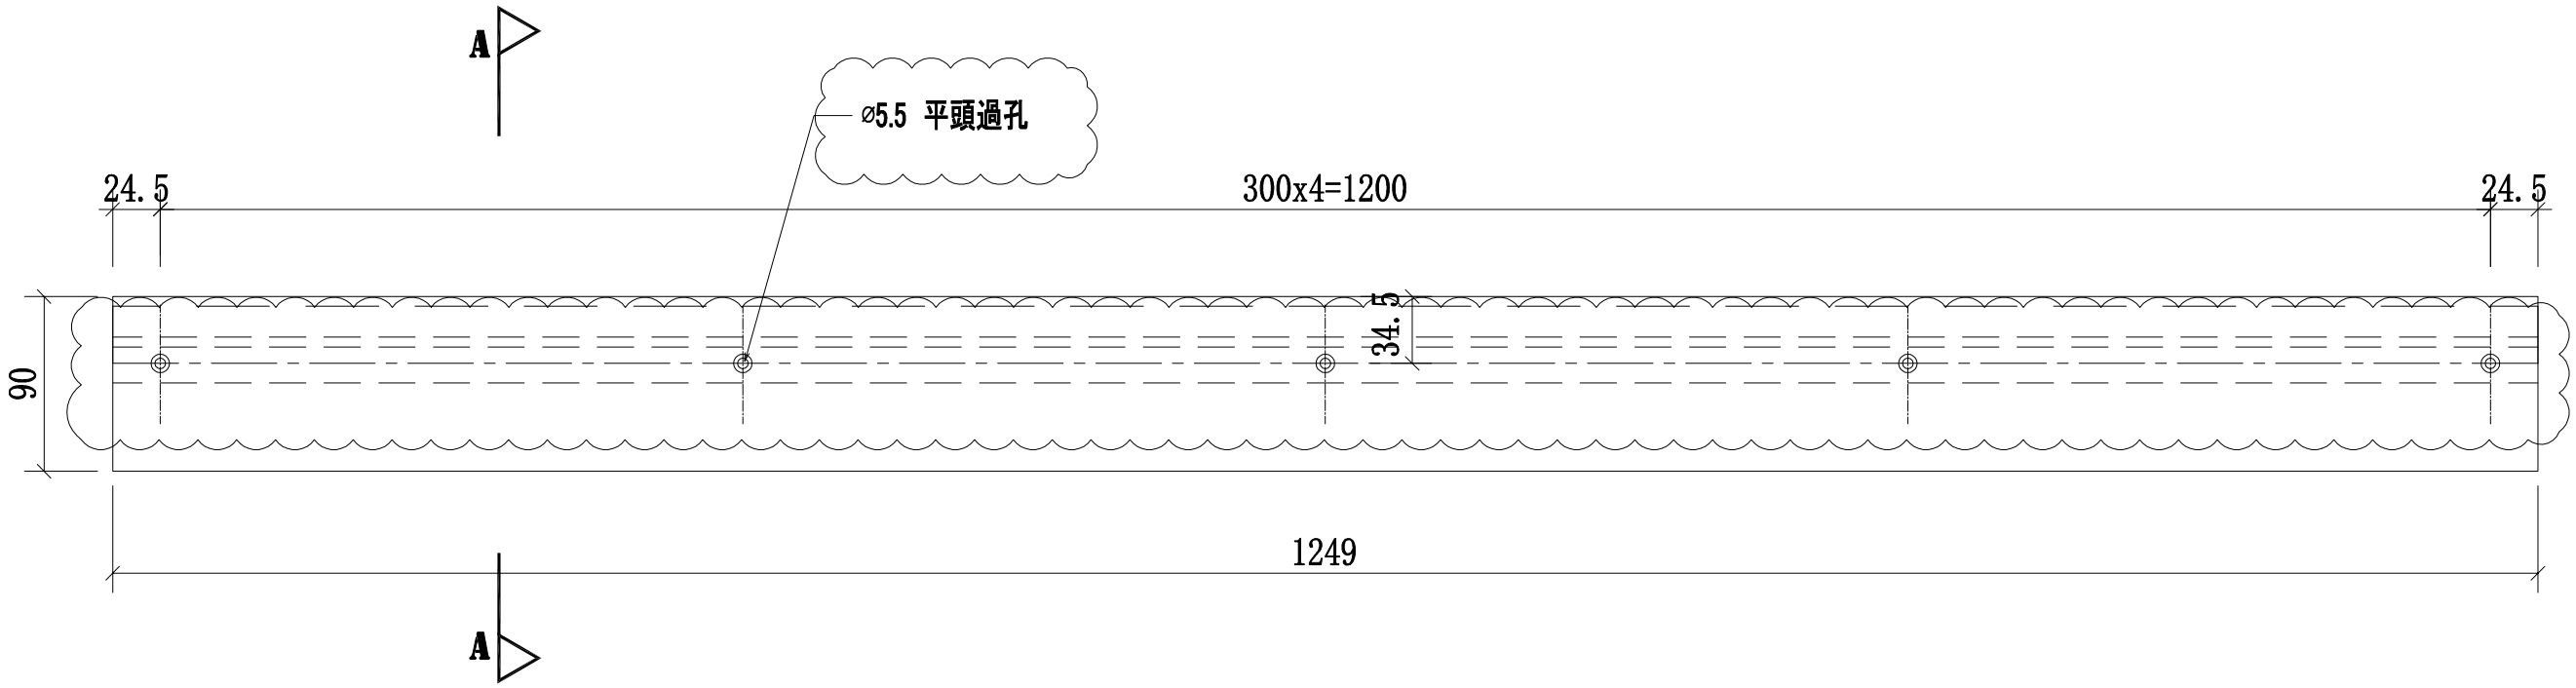

頂

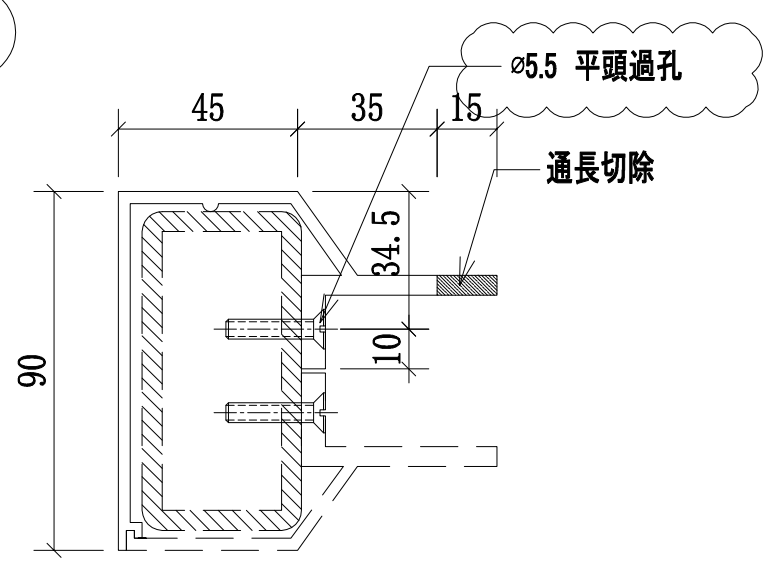


A-A


序號	物料編號	數量	L	使用位置	樓層
01	57A-MS10-LTR01-A6(頂)	4	1249	SD-GB-5007A	T3/(22F~23F)
02	57-MS10-LTR01-A6(頂)	2	1249	SD-GB-5007	T2/(23F)
03	57B-MS10-LTR01-A6(頂)	4	1249	SD-GB-5007B	T1/(22F~23F)

美特鋁質 有限公司
MIDI Aluminium Fabricator Ltd.

工程號	J-852
地盤	亞皆老街/擴河

修改	A		
日期	2021.03.23	2020.11.15	
圖號	57-MS10-LTR01-A6(頂)		
制圖	CJM		
復核	—	—	
批準			
名稱	擴河鋁橫梁		
材料	X85900(A6)		
顏色	UCT806812XL-3		

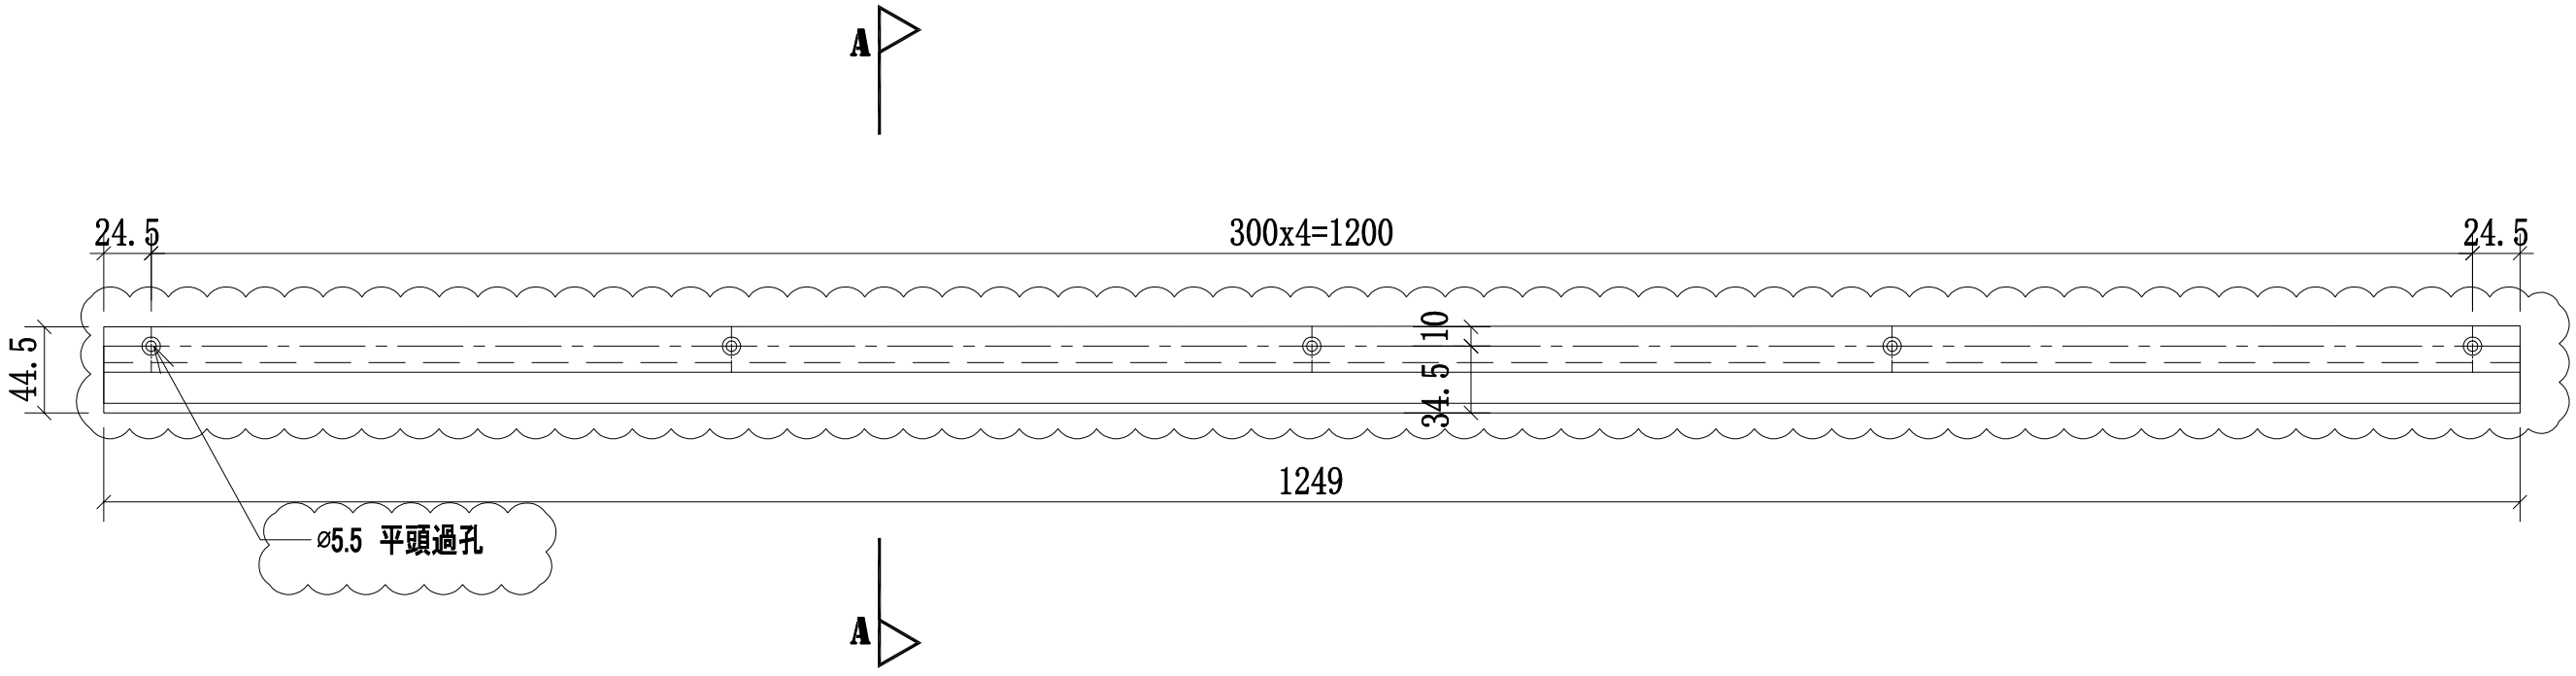

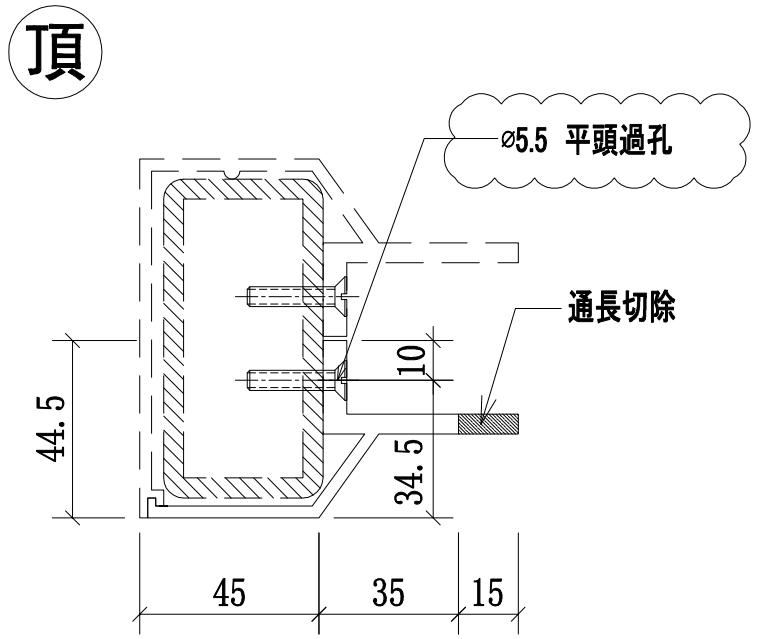

A-A

序號	物料編號	數量	L	使用位置	樓層
01	57A-MS10-LTR01-A7(頂)	4	1249	SD-GB-5007A	T3/(22F~23F)
02	57-MS10-LTR01-A7(頂)	2	1249	SD-GB-5007	T2/(23F)
03	57B-MS10-LTR01-A7(頂)	4	1249	SD-GB-5007B	T1/(22F~23F)


美特鋁質 有限公司
MIDI Aluminium Fabricator Ltd.

工程號	J-852
地盤	亞皆老街/欄河


修改	日期	圖號
A	2021.03.23	57-MS10-LTR01-A7(頂)
2021.01.15	—	

制圖	復核	批準
CJM	—	

名稱	材料	顏色
欄河鋁橫梁	X85901(A7)	UCT806812XL-3

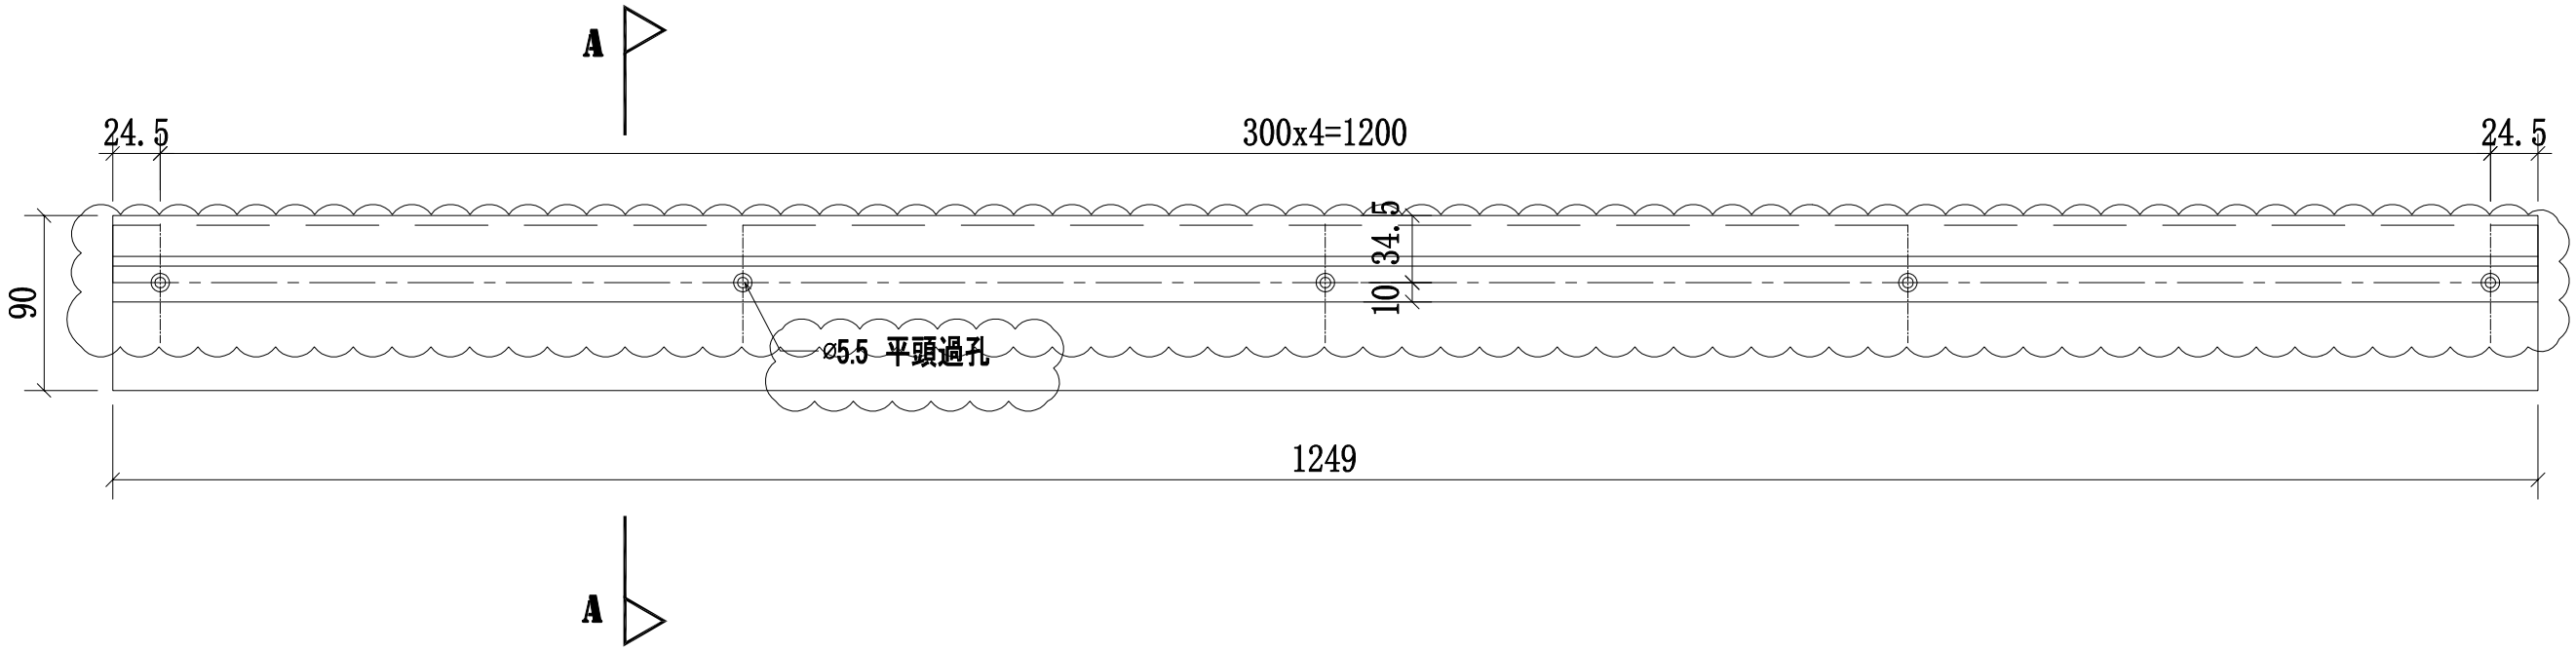

底

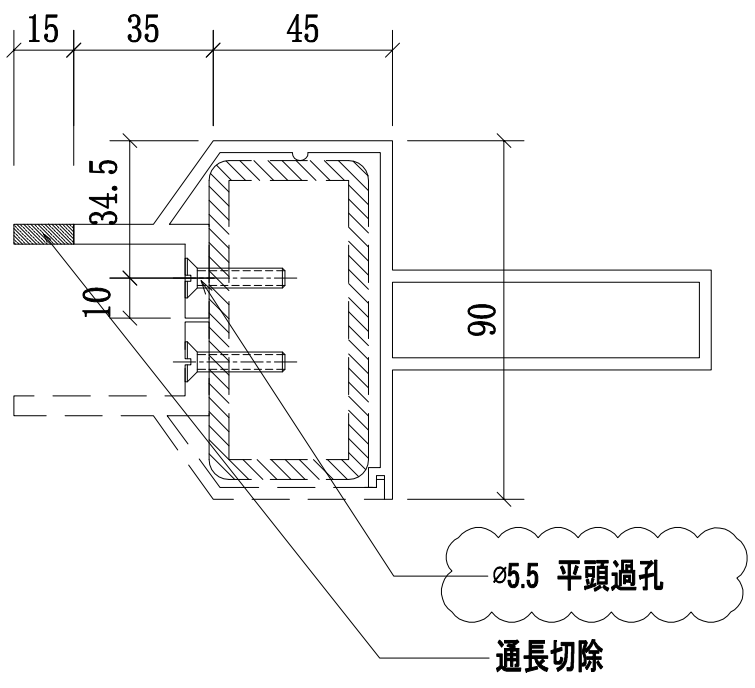

A-A

序號	物料編號	數量	L	使用位置	樓層
01	57A-MS10-LTR02-A8(底)	4	1249	SD-GB-5007A	T3/(22F~23F)
02	57-MS10-LTR02-A8(底)	2	1249	SD-GB-5007	T2/(23F)
03	57B-MS10-LTR02-A8(底)	4	1249	SD-GB-5007B	T1/(22F~23F)


美特鋁質 有限公司
MIDI Aluminium Fabricator Ltd.

工程號	J-852
地盤	亞皆老街/欄河


修改	日期	圖號
A	2021.03.23	57-MS10-TR02-A8(底)
2021.01.15	—	

制圖	復核	批準
CJM	—	

名稱	欄河鋁橫梁
材料	X85902(A8)
顏色	UCT806812XL-3

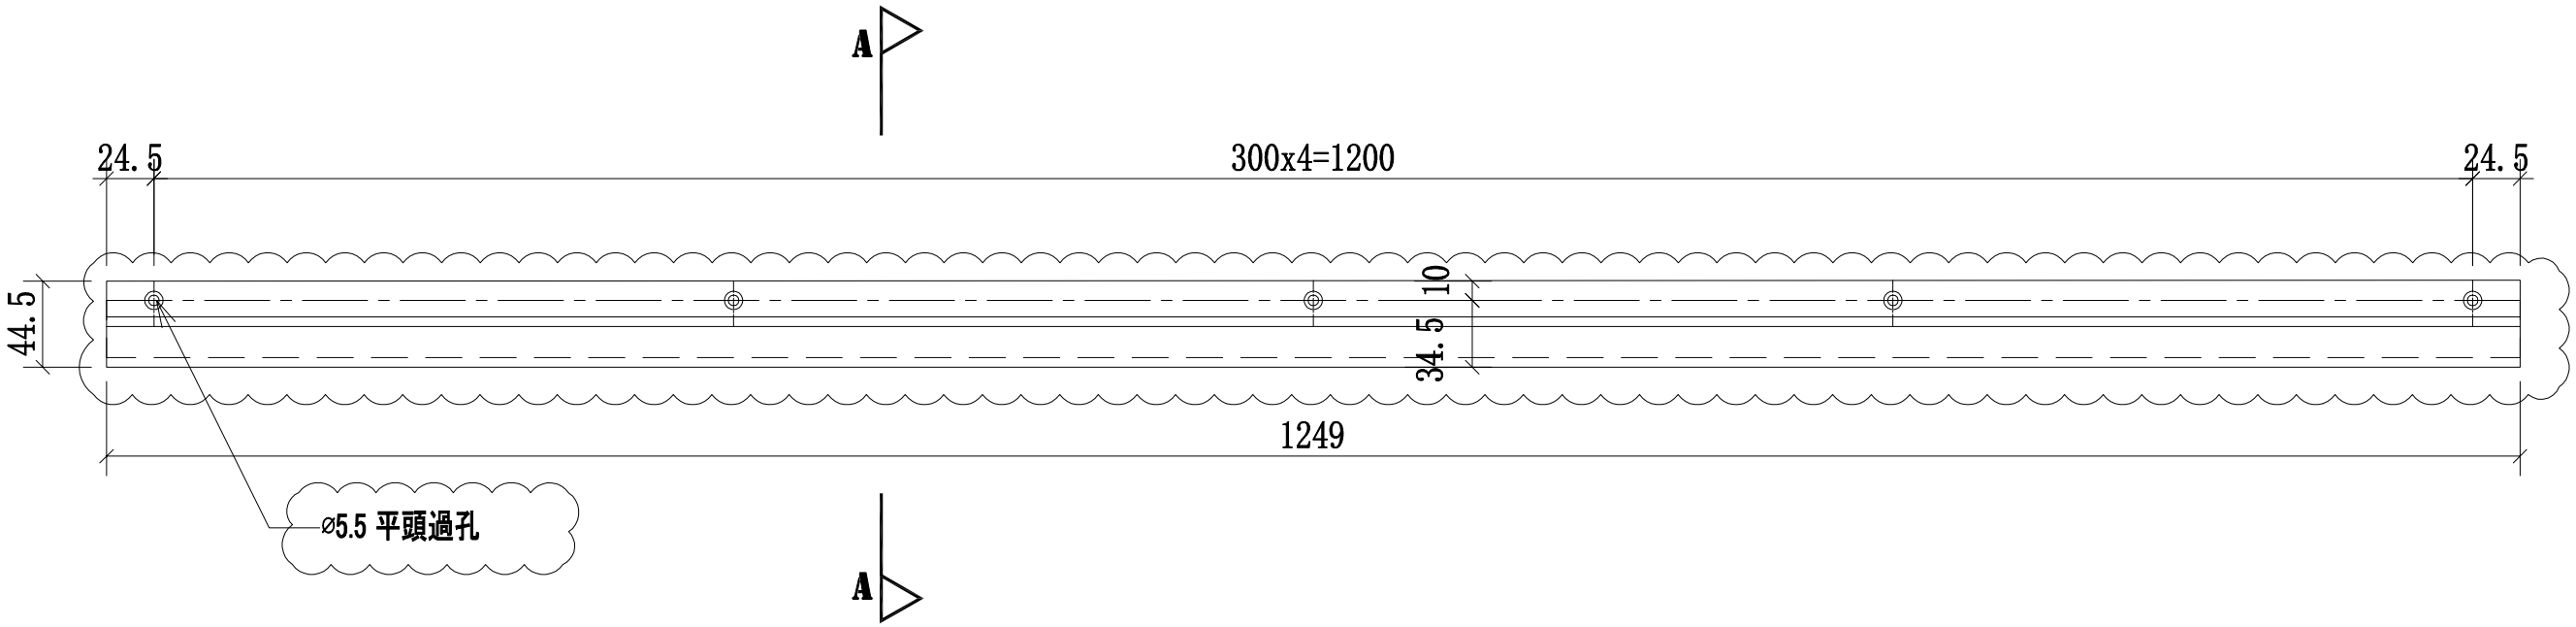

底

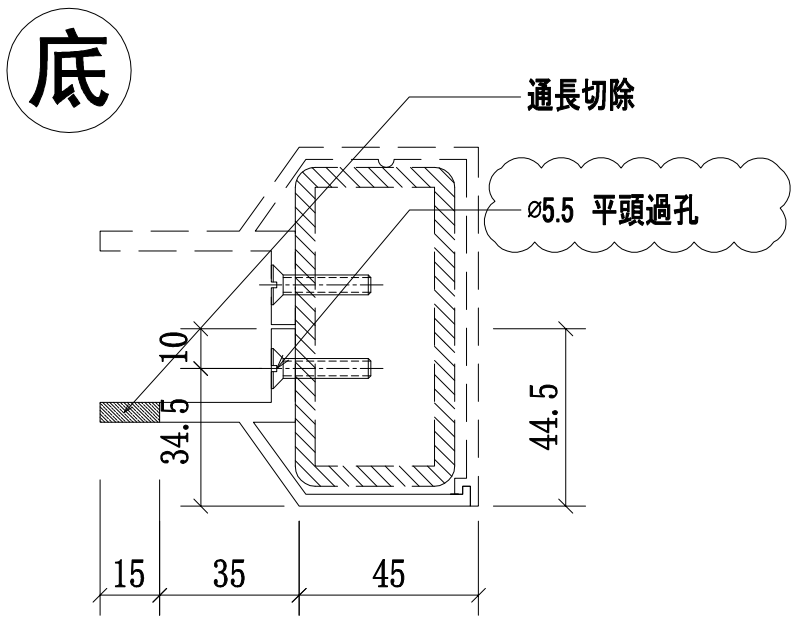


A-A


序號	物料編號	數量	L	使用位置	樓層
01	57A-MS10-LTR02-A7(底)	4	1249	SD-GB-5007A	T3/(22F~23F)
02	57-MS10-LTR02-A7(底)	2	1249	SD-GB-5007	T2/(23F)
03	57B-MS10-LTR02-A7(底)	4	1249	SD-GB-5007B	T1/(22F~23F)

修改	A		
日期	2021.03.23		
圖號	57-MS10-TR02-A7(底)		
2021.01.15			
—			
制圖	CJM		
復核	—		
批準			
名稱	欄河鋁橫梁		
材料	X85901(A7)		
顏色	UCT806812XL-3		

美特鋁質 有限公司
MIDI Aluminium Fabricator Ltd.

工程號	J-852
地盤	亞皆老街/欄河

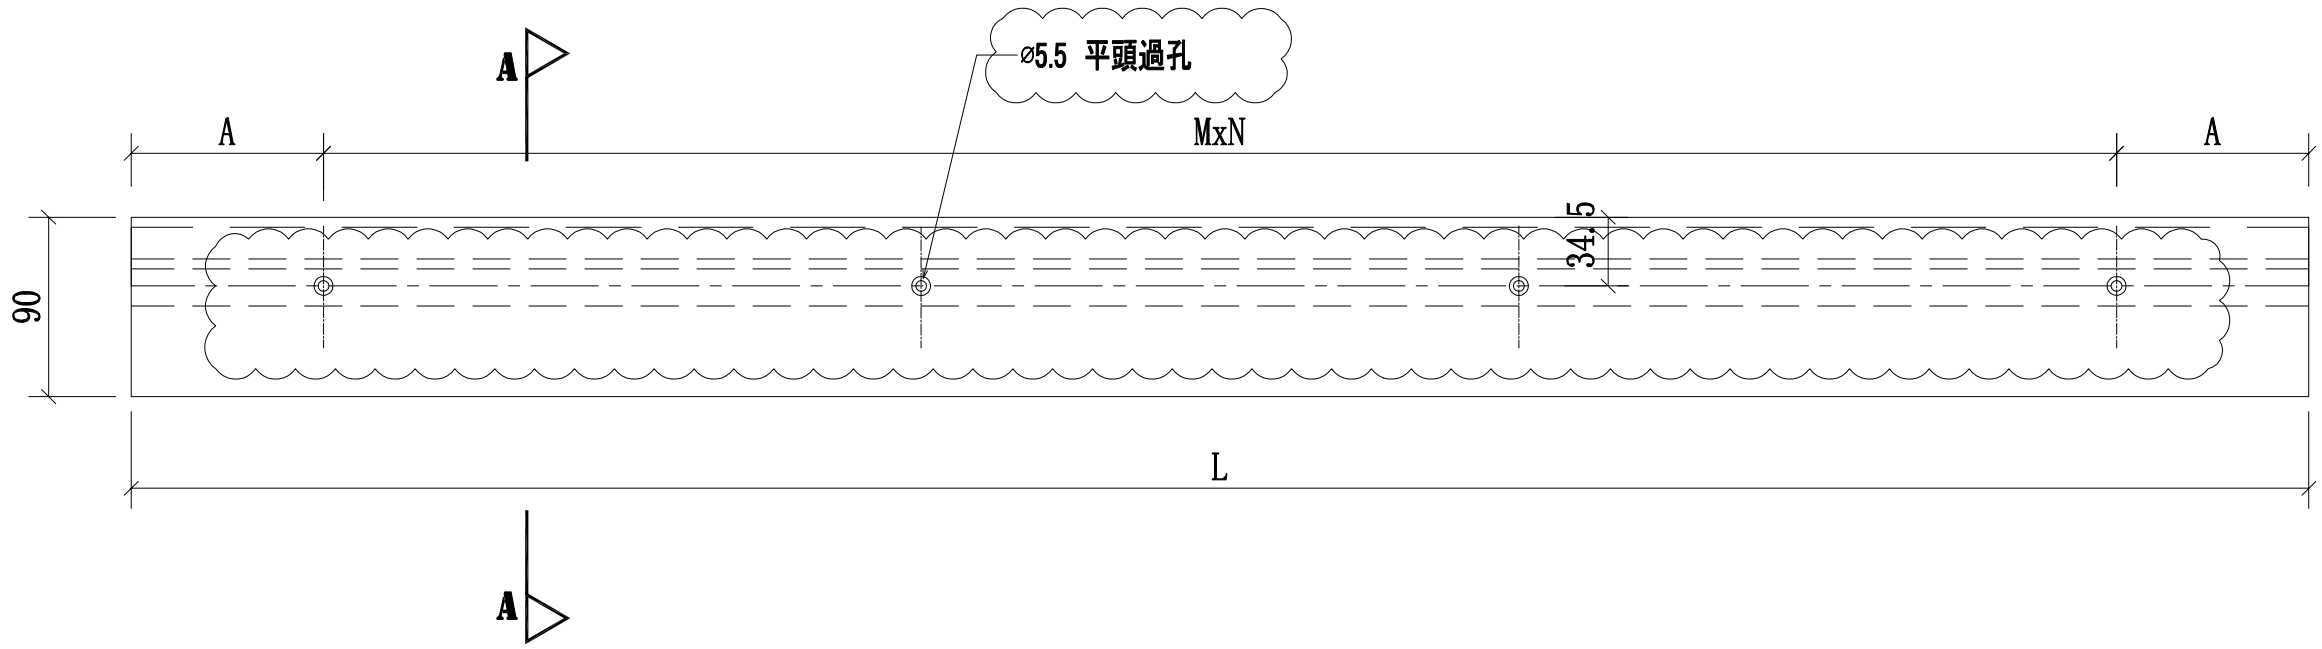

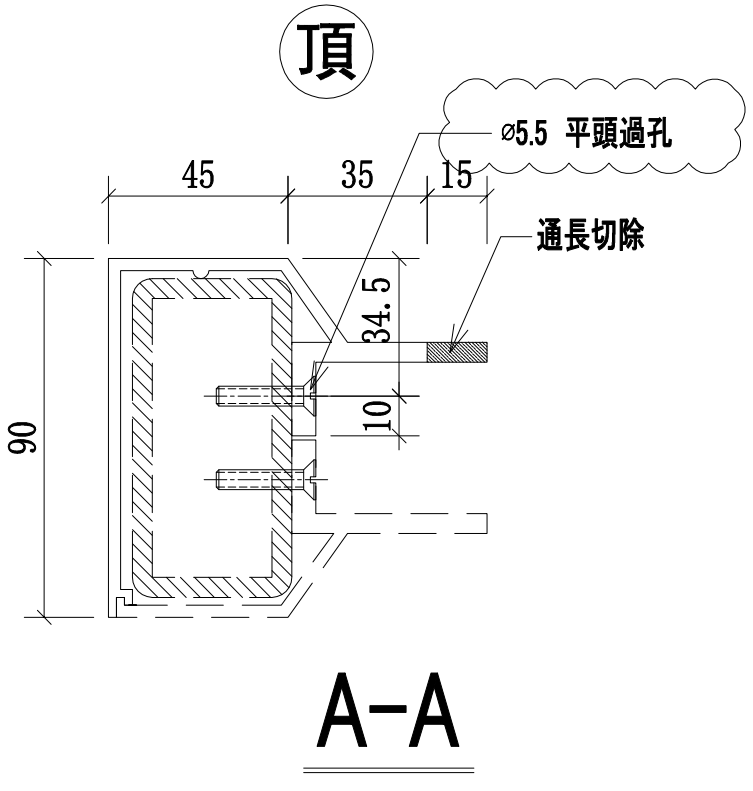

A-A

序號	物料編號	數量	L:	A:	MxN:	使用位置	樓層
01	57A-MS10-LTR03-A6(頂)	2	1093	96.5	300x3	SD-GB-5007A	T3/(7F~19F)
02	57A-MS10-LTR04-A6(頂)	2	1946	73	300x6	SD-GB-5007A	T3/(7F~19F)
03	57A-MS10-LTR05-A6(頂)	2	3294	147	300x10	SD-GB-5007A	T3/(7F~19F)
04	57A-MS10-LTR06-A6(頂)	2	2146	23	300x7	SD-GB-5007A	T3/(7F~19F)
05	57A-MS10-LTR07-A6(頂)	2	1206	153	300x3	SD-GB-5007A	T3/(7F~19F)
06	57-MS10-LTR08-A6(頂)	2	1168	134	300x3	SD-GB-5007	T2/(7F~19F)
07	57-MS10-LTR9-A6(頂)	2	1896	48	300x6	SD-GB-5007	T2/(7F~19F)
08	57-MS10-LTR10-A6(頂)	1	3132	66	300x10	SD-GB-5007	T2/(7F~19F)
09	57B-MS10-LTR03-A6(頂)	2	1093	96.5	300x3	SD-GB-5007B	T1/(7F~19F)
10	57B-MS10-LTR04-A6(頂)	2	1946	73	300x6	SD-GB-5007B	T1/(7F~19F)
11	57B-MS10-LTR05-A6(頂)	2	3294	147	300x10	SD-GB-5007B	T1/(7F~19F)
12	57B-MS10-LTR06-A6(頂)	2	2146	23	300x7	SD-GB-5007B	T1/(7F~19F)
13	57B-MS10-LTR07-A6(頂)	2	1206	153	300x3	SD-GB-5007B	T1/(3F~6F)


修改	日期	圖號
A	2021.03.23	57-MS10-LTR03-A6(頂)
2021.01.15	—	

制圖	復核	批準
CJM	—	


名稱	材料	顏色
欄河鋁橫梁	X85900(A6)	UCT806812XL-3

美特鋁質 有限公司
MIDI Aluminium Fabricator Ltd.

工程號	J-852	地盤	亞皆老街/欄河

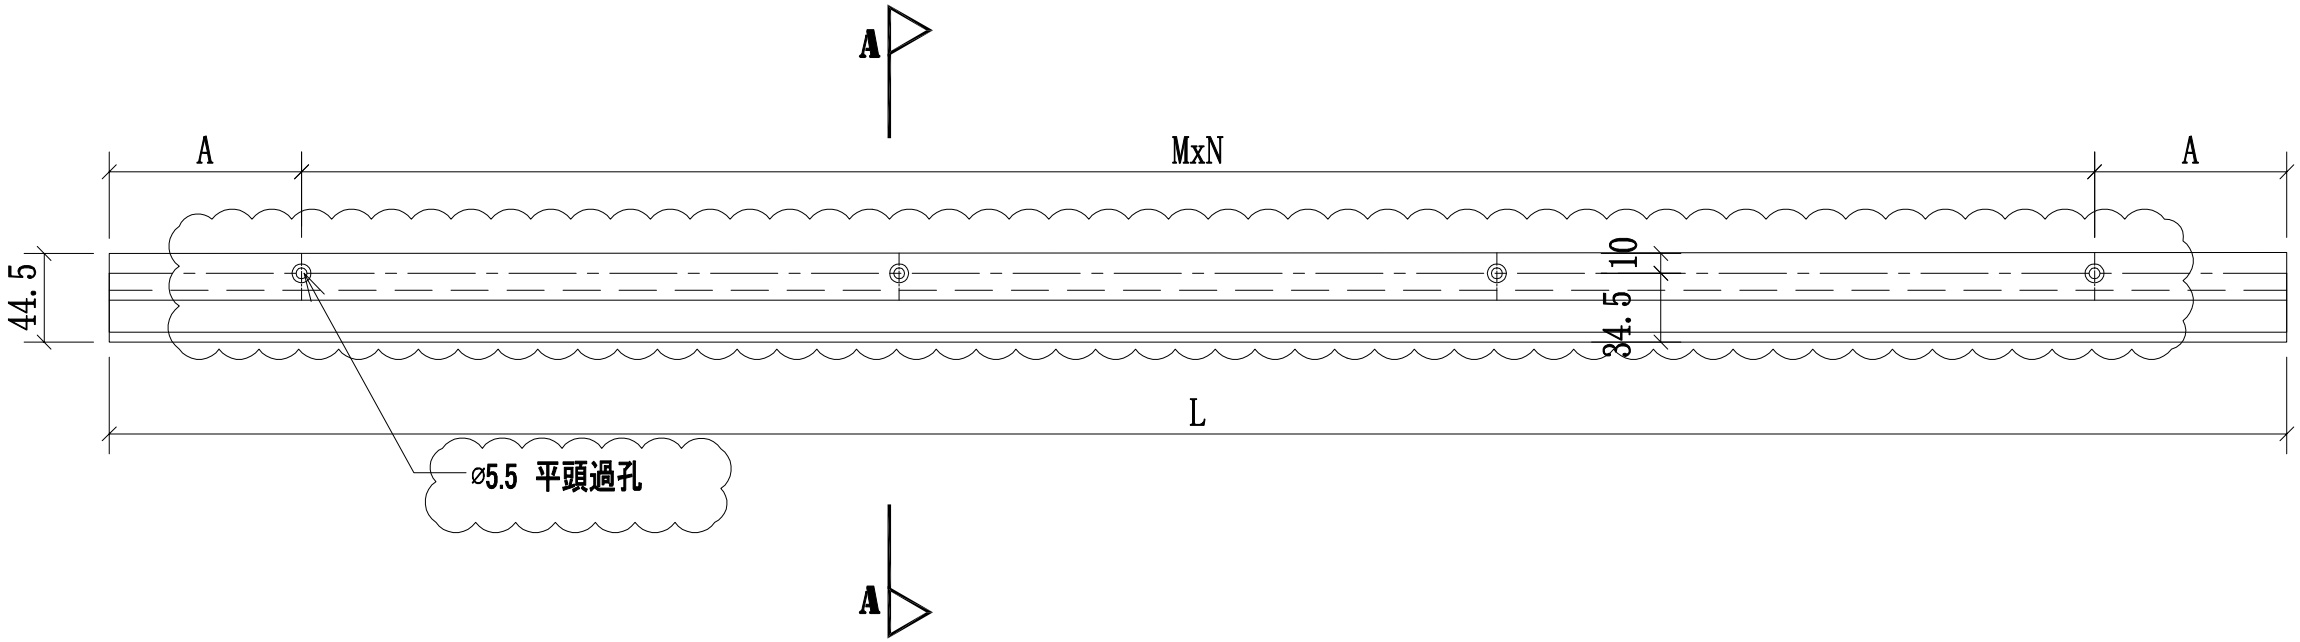

頂

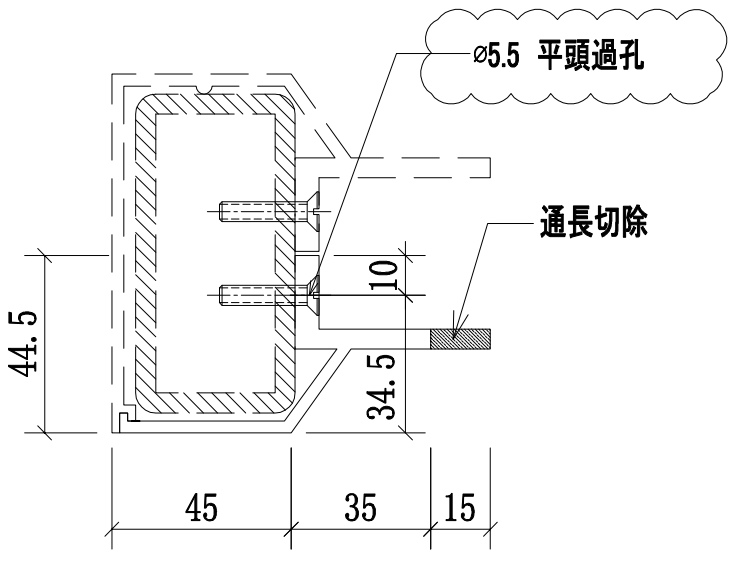

序號	物料編號	數量	L:	A:	MxN:	使用位置	樓層
01	57A-MS10-LTR03-A7(頂)	2	1093	96.5	300x3	SD-GB-5007A	T3/(7F~19F)
02	57A-MS10-LTR04-A7(頂)	2	1946	73	300x6	SD-GB-5007A	T3/(7F~19F)
03	57A-MS10-LTR05-A7(頂)	2	3294	147	300x10	SD-GB-5007A	T3/(7F~19F)
04	57A-MS10-LTR06-A7(頂)	2	2146	23	300x7	SD-GB-5007A	T3/(7F~19F)
05	57A-MS10-LTR07-A7(頂)	2	1206	153	300x3	SD-GB-5007A	T3/(7F~19F)
06	57-MS10-LTR08-A7(頂)	2	1168	134	300x3	SD-GB-5007	T2/(7F~19F)
07	57-MS10-LTR9-A7(頂)	2	1896	48	300x6	SD-GB-5007	T2/(7F~19F)
08	57-MS10-LTR10-A7(頂)	1	3132	66	300x10	SD-GB-5007	T2/(7F~19F)
09	57B-MS10-LTR03-A7(頂)	2	1093	96.5	300x3	SD-GB-5007B	T1/(7F~19F)
10	57B-MS10-LTR04-A7(頂)	2	1946	73	300x6	SD-GB-5007B	T1/(7F~19F)
11	57B-MS10-LTR05-A7(頂)	2	3294	147	300x10	SD-GB-5007B	T1/(7F~19F)
12	57B-MS10-LTR06-A7(頂)	2	2146	23	300x7	SD-GB-5007B	T1/(7F~19F)
13	57B-MS10-LTR07-A7(頂)	2	1206	153	300x3	SD-GB-5007B	T1/(7F~19F)


美特鋁質 有限公司
MIDI Aluminium Fabricator Ltd.

工程號	J-852
地盤	亞皆老街/欄河


修改	日期	圖號
A	2021.03.23	57-MS10-LTR03-A7(頂)
2021.01.15	—	

制圖	復核	批準
CJM	—	

名稱	材料	顏色
欄河鋁橫梁	X85901(A7)	UCT80812XL-3

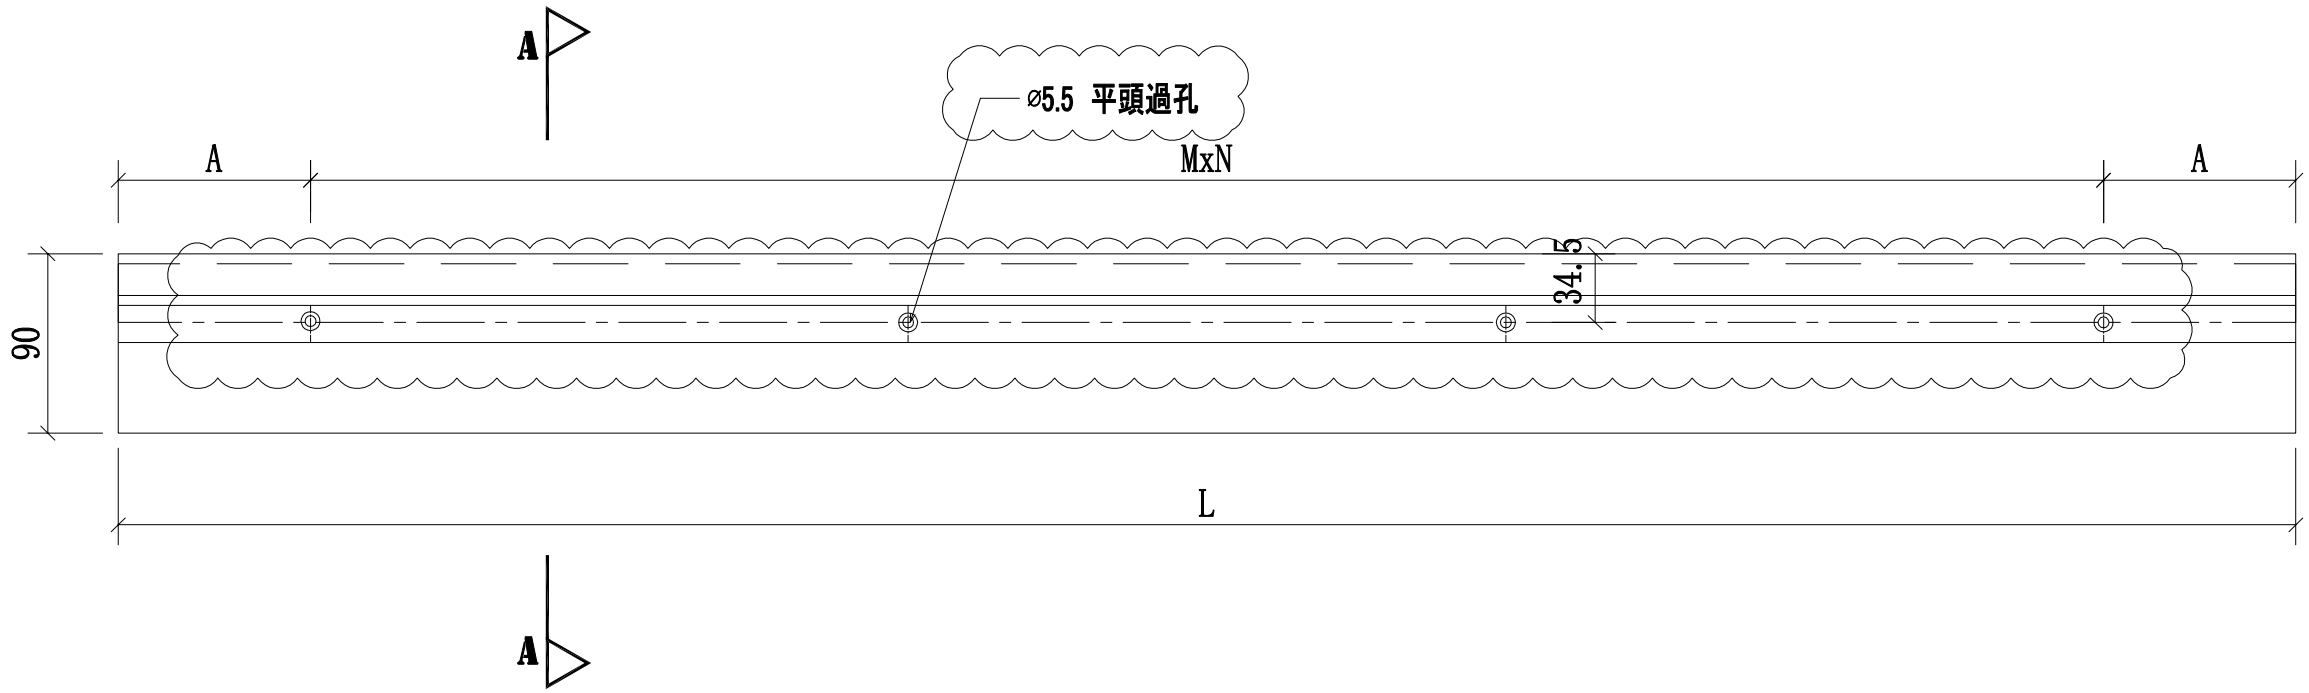

底

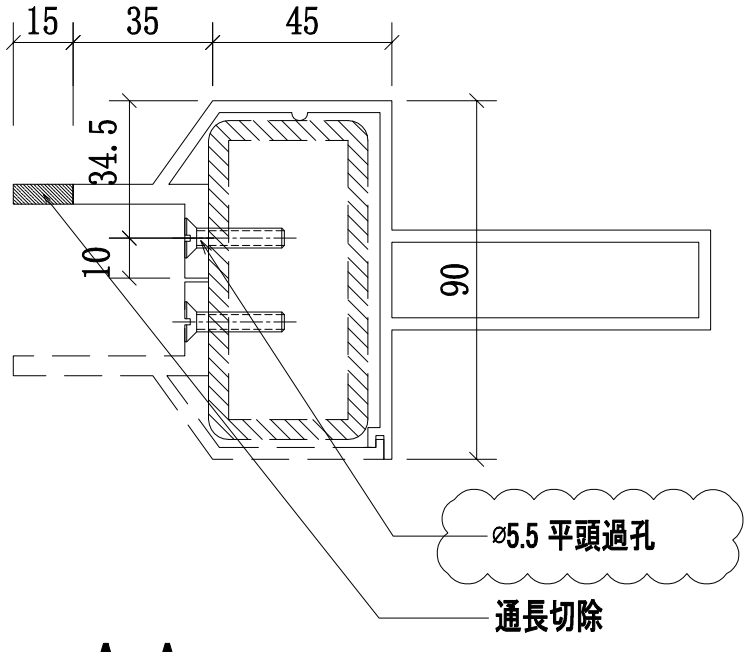

A-A

序號	物料編號	數量	L:	A:	MxN:	使用位置	樓層
01	57A-MS10-LTR11-A8(底)	2	1093	96.5	300x3	SD-GB-5007A	T3/(7F~19F)
02	57A-MS10-LTR12-A8(底)	2	1946	73	300x6	SD-GB-5007A	T3/(7F~19F)
03	57A-MS10-LTR13-A8(底)	2	3294	147	300x10	SD-GB-5007A	T3/(7F~19F)
04	57A-MS10-LTR14-A8(底)	2	2146	23	300x7	SD-GB-5007A	T3/(7F~19F)
05	57A-MS10-LTR15-A8(底)	2	1206	153	300x3	SD-GB-5007A	T3/(7F~19F)
06	57-MS10-LTR16-A8(底)	2	1168	134	300x3	SD-GB-5007	T2/(7F~19F)
07	57-MS10-LTR17-A8(底)	2	1896	48	300x6	SD-GB-5007	T2/(7F~19F)
08	57-MS10-LTR18-A8(底)	1	3132	66	300x10	SD-GB-5007	T2/(7F~19F)
09	57B-MS10-LTR11-A8(底)	2	1093	96.5	300x3	SD-GB-5007B	T1/(7F~19F)
10	57B-MS10-LTR12-A8(底)	2	1946	73	300x6	SD-GB-5007B	T1/(7F~19F)
11	57B-MS10-LTR13-A8(底))	2	3294	147	300x10	SD-GB-5007B	T1/(7F~19F)
12	57B-MS10-LTR14-A8(底)	2	2146	23	300x7	SD-GB-5007B	T1/(7F~19F)
13	57B-MS10-LTR15-A8(底)	2	1206	153	300x3	SD-GB-5007B	T1/(7F~19F)


修改	日期	圖號
A	2021.03.23	57-MS10-TR04-A8(底)
2021.01.15	—	

制圖	復核	批準
CJM	—	


名稱	材料	顏色
欄河鋁橫梁	X85902(A8)	UCT806812XL-3

美特鋁質 有限公司
MIDI Aluminium Fabricator Ltd.

工程號	J-852	地盤	亞皆老街/欄河

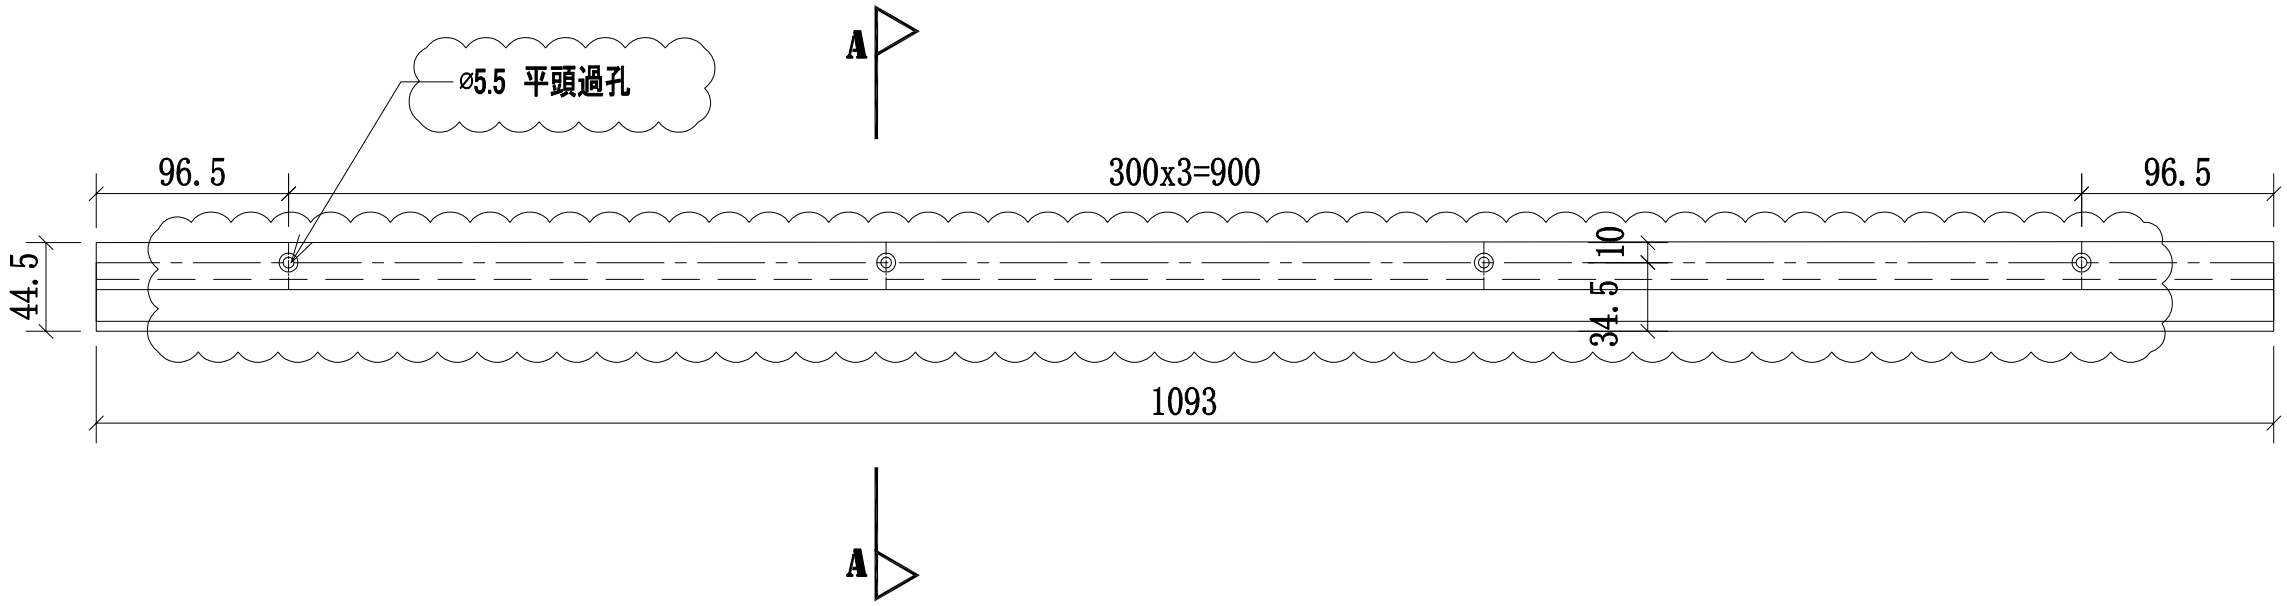

底

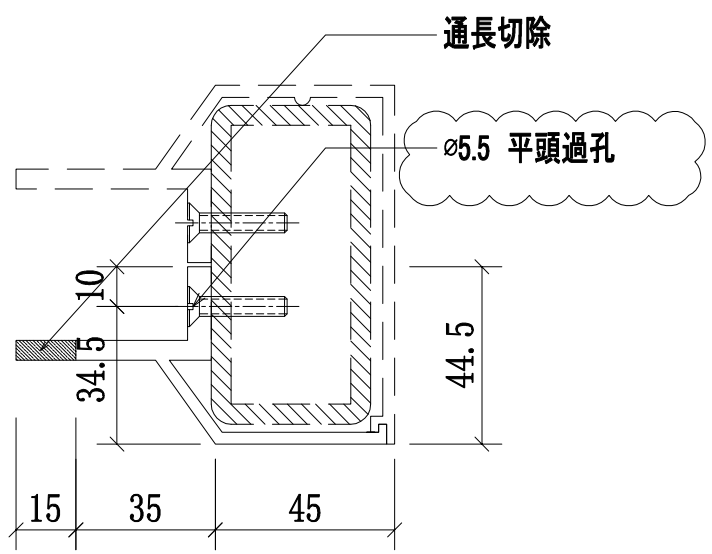

A-A

序號	物料編號	數量	L:	A:	MxN:	使用位置	樓層
01	57A-MS10-LTR11-A7(底)	2	1093	96.5	300x3	SD-GB-5007A	T3/(7F~19F)
02	57A-MS10-LTR12-A7(底)	2	1946	73	300x6	SD-GB-5007A	T3/(7F~19F)
03	57A-MS10-LTR13-A7(底)	2	3294	147	300x10	SD-GB-5007A	T3/(7F~19F)
04	57A-MS10-LTR14-A7(底)	2	2146	23	300x7	SD-GB-5007A	T3/(7F~19F)
05	57A-MS10-LTR15-A7(底)	2	1206	153	300x3	SD-GB-5007A	T3/(7F~19F)
06	57A-MS10-LTR16-A7(底)	2	1168	134	300x3	SD-GB-5007	T2/(7F~19F)
07	57A-MS10-LTR17-A7(底)	2	1896	48	300x6	SD-GB-5007	T2/(7F~19F)
08	57-MS10-LTR18-A7(底)	2	3132	66	300x10	SD-GB-5007	T2/(7F~19F)
09	57-MS10-LTR11-A7(底)	1	1093	96.5	300x3	SD-GB-5007B	T1/(7F~19F)
10	57B-MS10-LTR12-A7(底)	2	1946	73	300x6	SD-GB-5007B	T1/(7F~19F)
11	57B-MS10-LTR13-A7(底))	2	3294	147	300x10	SD-GB-5007B	T1/(7F~19F)
12	57B-MS10-LTR14-A7(底)	2	2146	23	300x7	SD-GB-5007B	T1/(7F~19F)
13	57B-MS10-LTR15-A7(底)	2	1206	153	300x3	SD-GB-5007B	T1/(3F~6F)

修改	日期	圖號
A	2021.03.23	57-MS10-TR04-A7(底)
2021.01.15	-	

制圖	復核	批準
CJM	-	

名稱	材料	顏色
攔河鋁橫梁	X85901(A7)	UCT80812XL-3

美特鋁質 有限公司
MIDI Aluminium Fabricator Ltd.

工程號	J-852	地盤	亞皆老街/攔河

美特鋁質有限公司
MIDI Aluminium Fabricator Ltd.

QF005/8

圖則登記表
DRAWING REGISTER


			接收日期 Receiving Date (適用於客戶圖則)									
工程名稱 Project Title:	亞皆老街	年										
攔河5008;5008A;5009;5009A;5010;5010A鋁企料鋁橫樑鋁材項目		月										
工程編號 Project No:	**J-852（攔河）**	日										
分發予 Distributed To			發出日期 Issued Date									
		年	21	21	21	21						
		月	01	02	02	3						
		日	15	03	23	24						
圖則編號 Drg. No.	圖則名稱 Drawing Title		修訂編號 Revision No.									
5008-LP	5008攔河鋁材位置圖	1	-	-	-	-						
5008A-LP	5008A攔河鋁材位置圖	2	-	-	-	-						
5009-LP	5009攔河鋁材位置圖	3	-	-	-	-						
5009A-LP	5009A攔河鋁材位置圖	4	-	-	-	-						
5010-LP	5010攔河鋁材位置圖	5	-	A	A	B						
5010A-LP	5010A攔河鋁材位置圖	6	-	A	A	B						
58;59;510-MS19-LMU01	攔河邊企鋁材立柱	7	-	A	A	B						
58;59;510-MS19-LMU02	攔河邊企鋁材立柱	8	-	A	A	B						
510A-MS24-LMU03	攔河轉角鋁材立柱	9	-	A	A	B						
510A-MS24-LMU04	攔河轉角鋁材立柱	10	-	A	A	B						
510A-MS24-LMU05	攔河轉角鋁材立柱	11	-	A	A	B						
58;59;510-MS19-LMU01R	攔河邊企鋁材立柱	12	-	A	A	B						
58;59;510-MS19-LMU02R	攔河邊企鋁材立柱	13	-	A	A	B						
510A-MS24-LMU03R	攔河轉角鋁材立柱	14	-	A	A	B						
510A-MS24-LMU04R	攔河轉角鋁材立柱	15	-	A	A	B						
510A-MS24-LMU05R	攔河轉角鋁材立柱	16	-	A	A	B						
510-MS23-LMU03	攔河中間鋁材立柱	17	-	A	A	B						
510-MS23-LMU04	攔河中間鋁材立柱	18	-	A	A	A						
58-MS19-LTR01-A6(頂）	攔河鋁橫梁加工圖	19	-	A	B	C						
58-MS19-LTR01-A7(頂）	攔河鋁橫梁加工圖	20	-	A	B	C						
58-MS19-LTR02-A8(底）	攔河鋁橫梁加工圖	21	-	A	B	C						
58-MS19-LTR02-A7(底）	攔河鋁橫梁加工圖	22	-	A	B	C						
58-MS19-COV07	攔河鋁企料扣蓋	23	-	A	B	C						

美特鋁質 有限公司
MIDI Aluminium Fabricator Ltd.


工程號	J-852	地盤	亞皆老街/攔河

序號:	物料編號:	數量:	使用位置:	樓層:
1	58-MS19-LMU01	1	SD-GB-5008	T1/(22F)
2	58A-MS20-LMU01	1	SD-GB-5008A	T3/(22F)
3	59-MS21-LMU01	1	SD-GB-5009	T3/(22F)
4	59A-MS22-LMU01	1	SD-GB-5009A	T1/(22F)
5	510-MS23-LMU01	3	SD-GB-5010	T1;T2;T3/(ROOF)
6	510A-MS24-LMU01	2	SD-GB-5010A	T1;T3/(ROOF)


頂

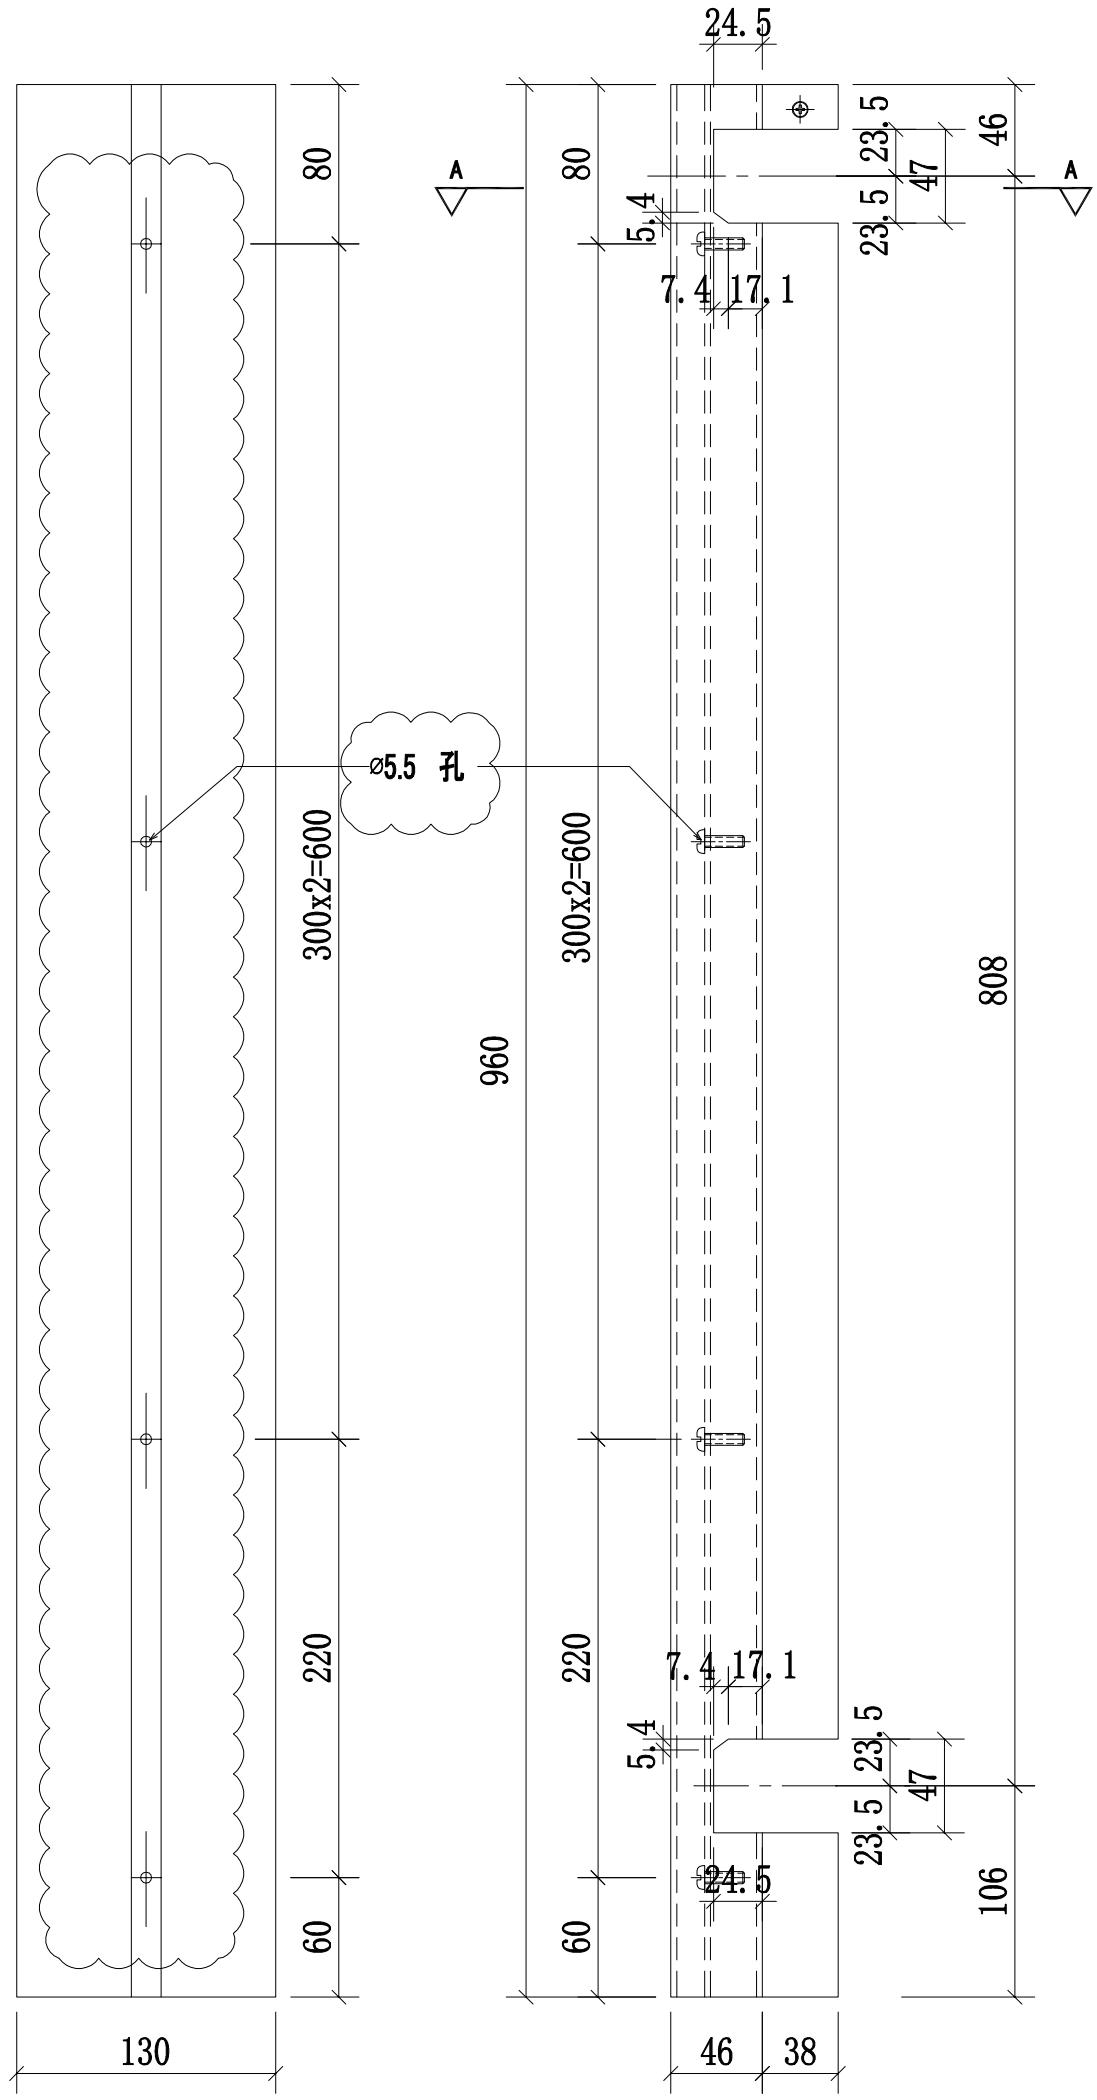

B向

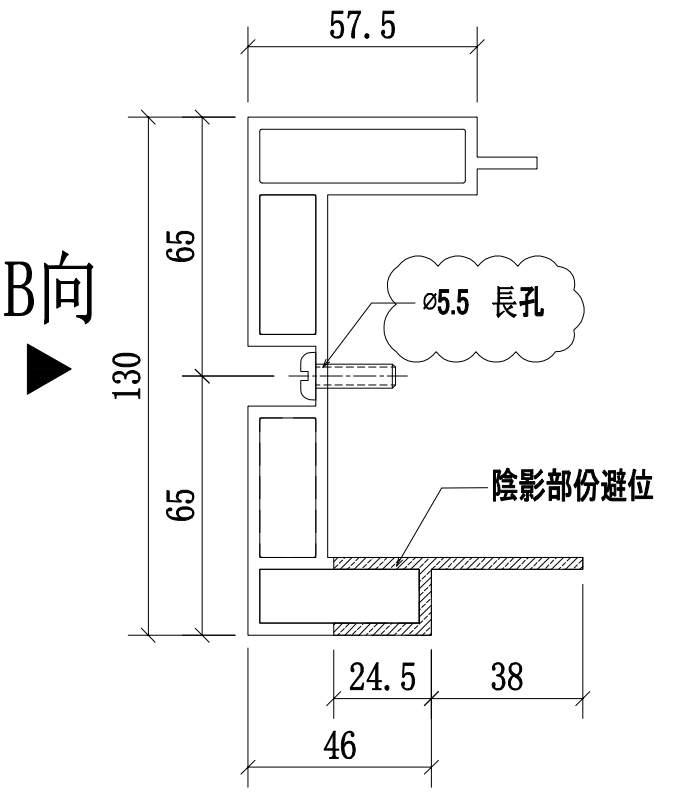

A-A
SCALE:2:1

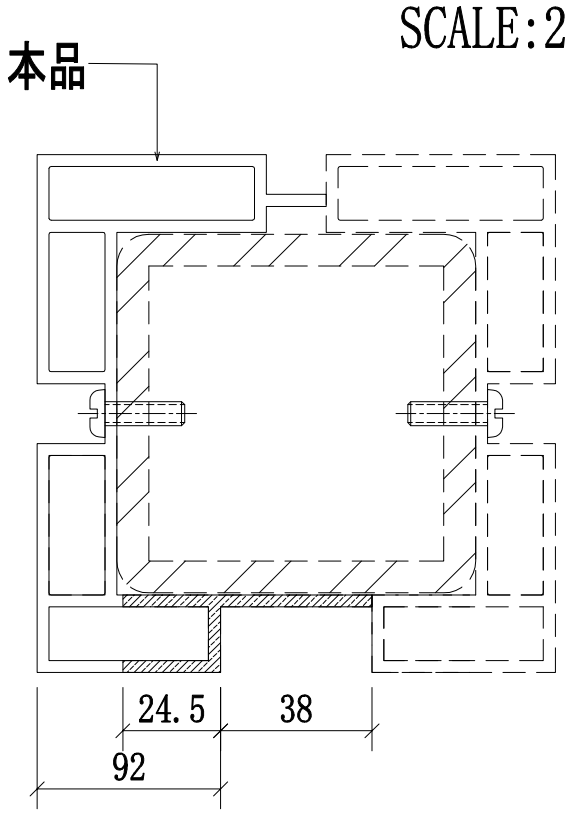


邊位立柱拼裝圖

名稱	攔河邊企鋁材立柱	制圖	CJM	2021.01.15	修改	A	B	
材料	X85896(A2)	復核	—	—	日期	2021.02.23	2021.03.24	
顏色	UCT806812XL-3	批準			圖號	58;59;510-MS19-LMU01		


美特鋁質 有限公司
MIDI Aluminium Fabricator Ltd.

工程號	J-852	地盤	亞皆老街/攔河


序號:	物料編號:	數量:	使用位置:	樓層:
1	58-MS19-LMU01R	1	SD-GB-5008	T1/(22F)
2	58A-MS20-LMU01R	1	SD-GB-5008A	T3/(22F)
3	59-MS21-LMU01R	1	SD-GB-5009	T3/(22F)
4	59A-MS22-LMU01R	1	SD-GB-5009A	T1/(22F)
5	510-MS23-LMU01R	3	SD-GB-5010	T1;T2;T3/(ROOF)
6	510A-MS24-LMU01R	2	SD-GB-5010A	T1;T3/(ROOF)

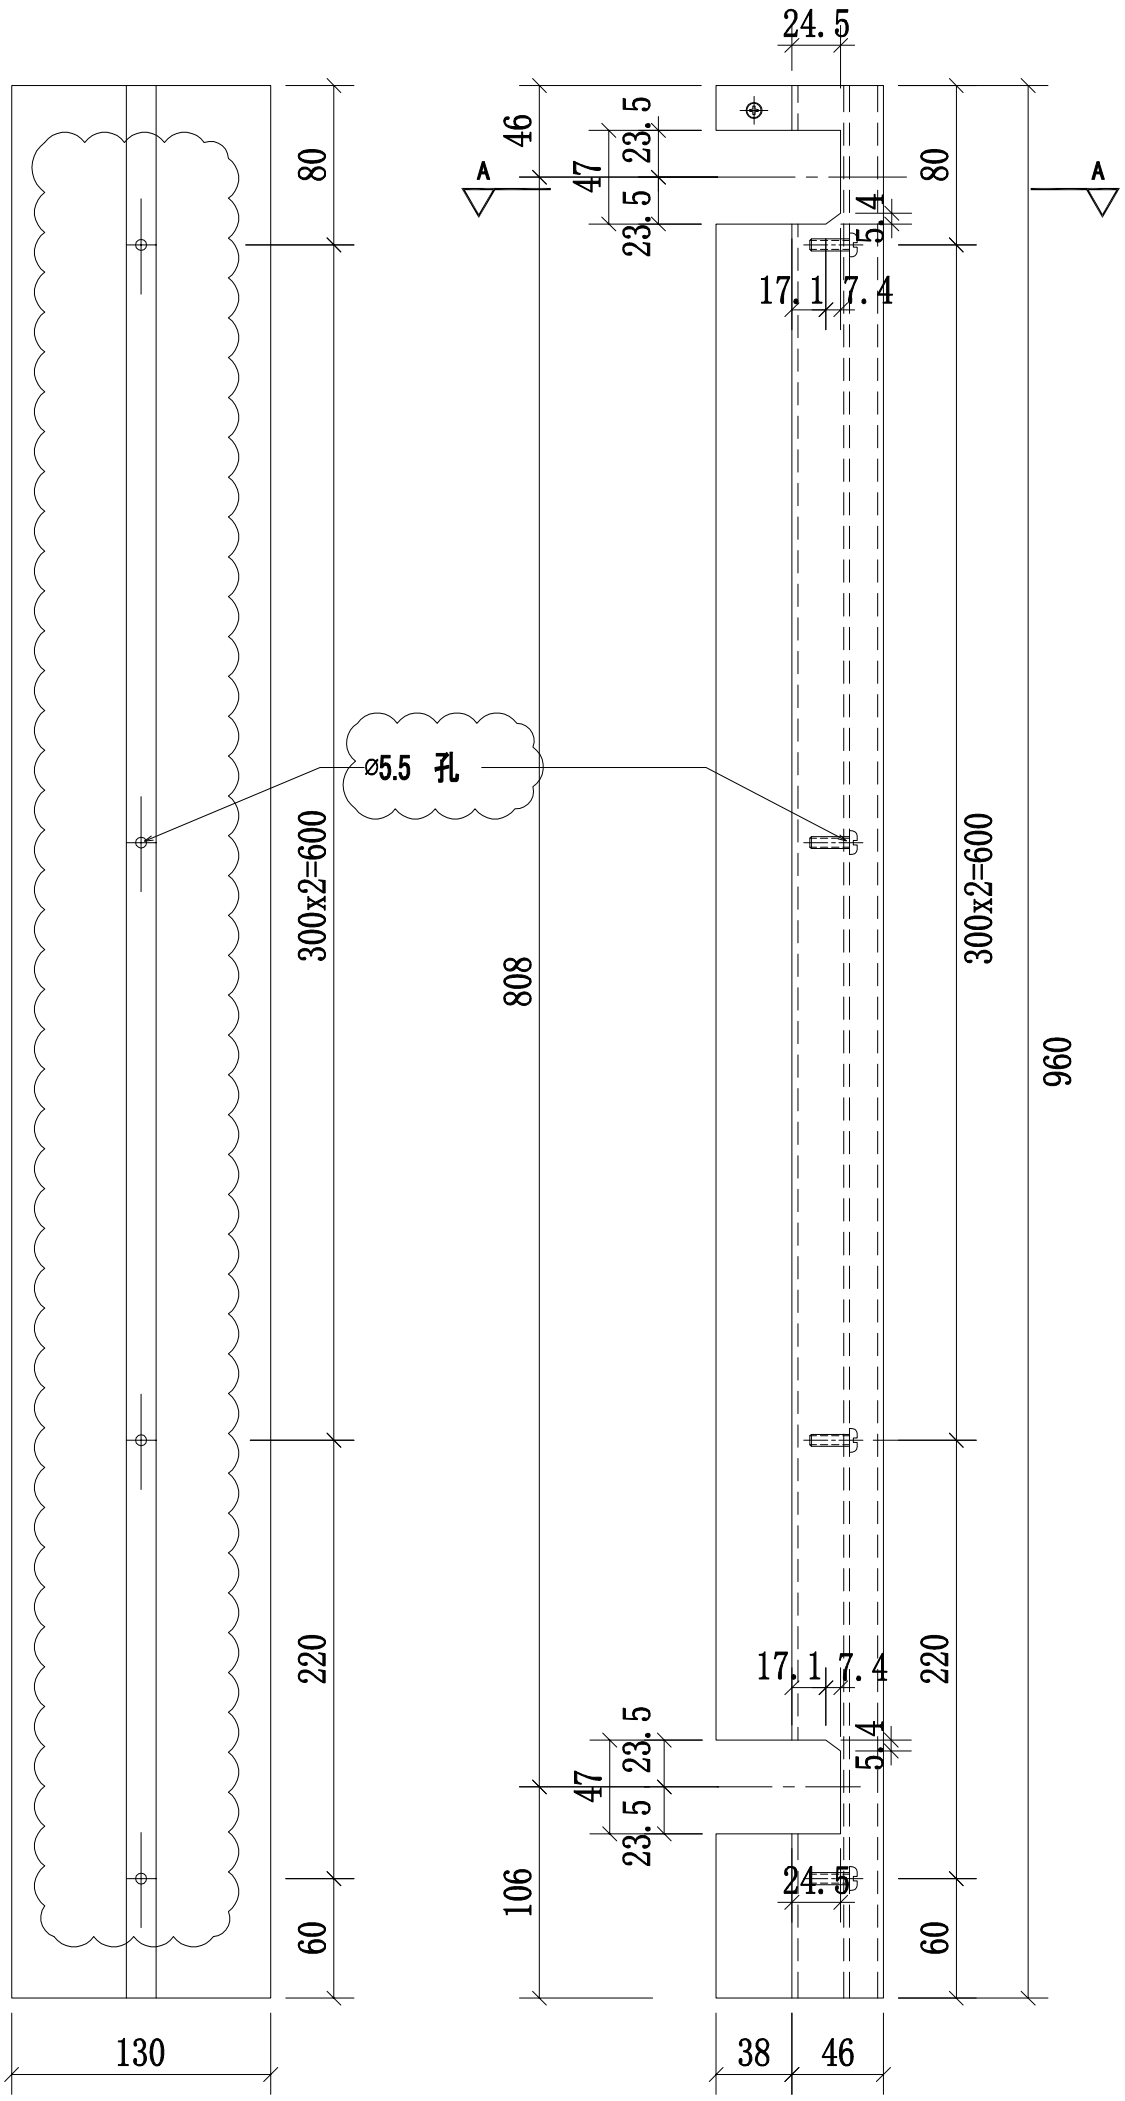

B向

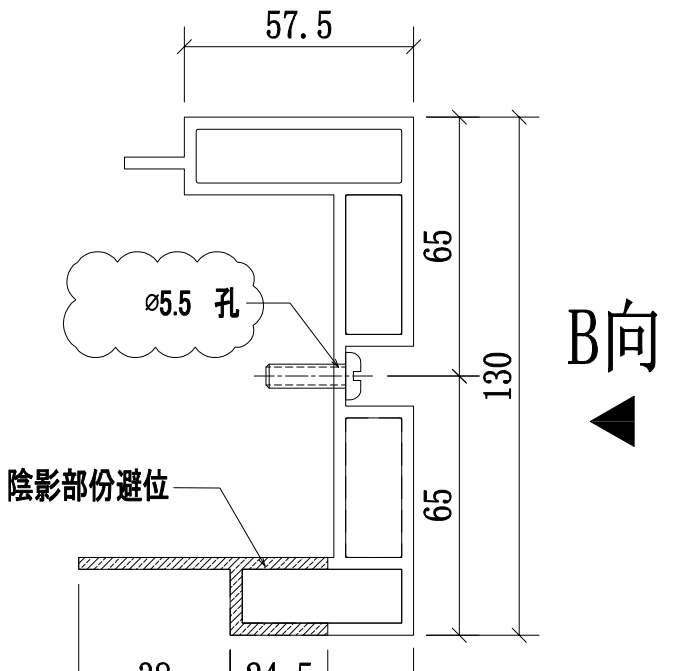

A-A
SCALE:2:1

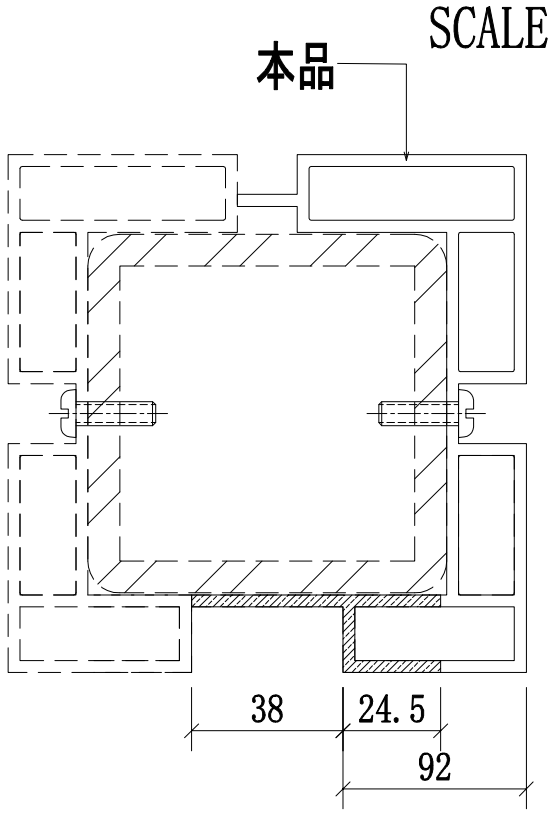

邊位立柱拼裝圖


名稱	攔河邊企鋁材立柱	制圖	CJM	2021.01.15	修改	A	B	
材料	X85896(A2)	復核	—	—	日期	2021.02.23	2021.03.24	
顏色	UCT806812XL-3	批準			圖號	58;59;510-MS19-LMU01R		

美特鋁質 有限公司
MIDI Aluminium Fabricator Ltd.


工程號	J-852	地盤	亞皆老街/攔河

序號:	物料編號:	數量:	使用位置:	樓層:
1	58-MS19-LMU02	1	SD-GB-5008	T1/(22F)
2	58A-MS20-LMU02	1	SD-GB-5008A	T3/(22F)
3	59-MS21-LMU02	1	SD-GB-5009	T3/(22F)
4	59A-MS22-LMU02	1	SD-GB-5009A	T1/(22F)
5	510-MS23-LMU02	3	SD-GB-5010	T1;T2;T3/(ROOF)
6	510A-MS24-LMU02	2	SD-GB-5010A	T1;T3/(ROOF)


頂

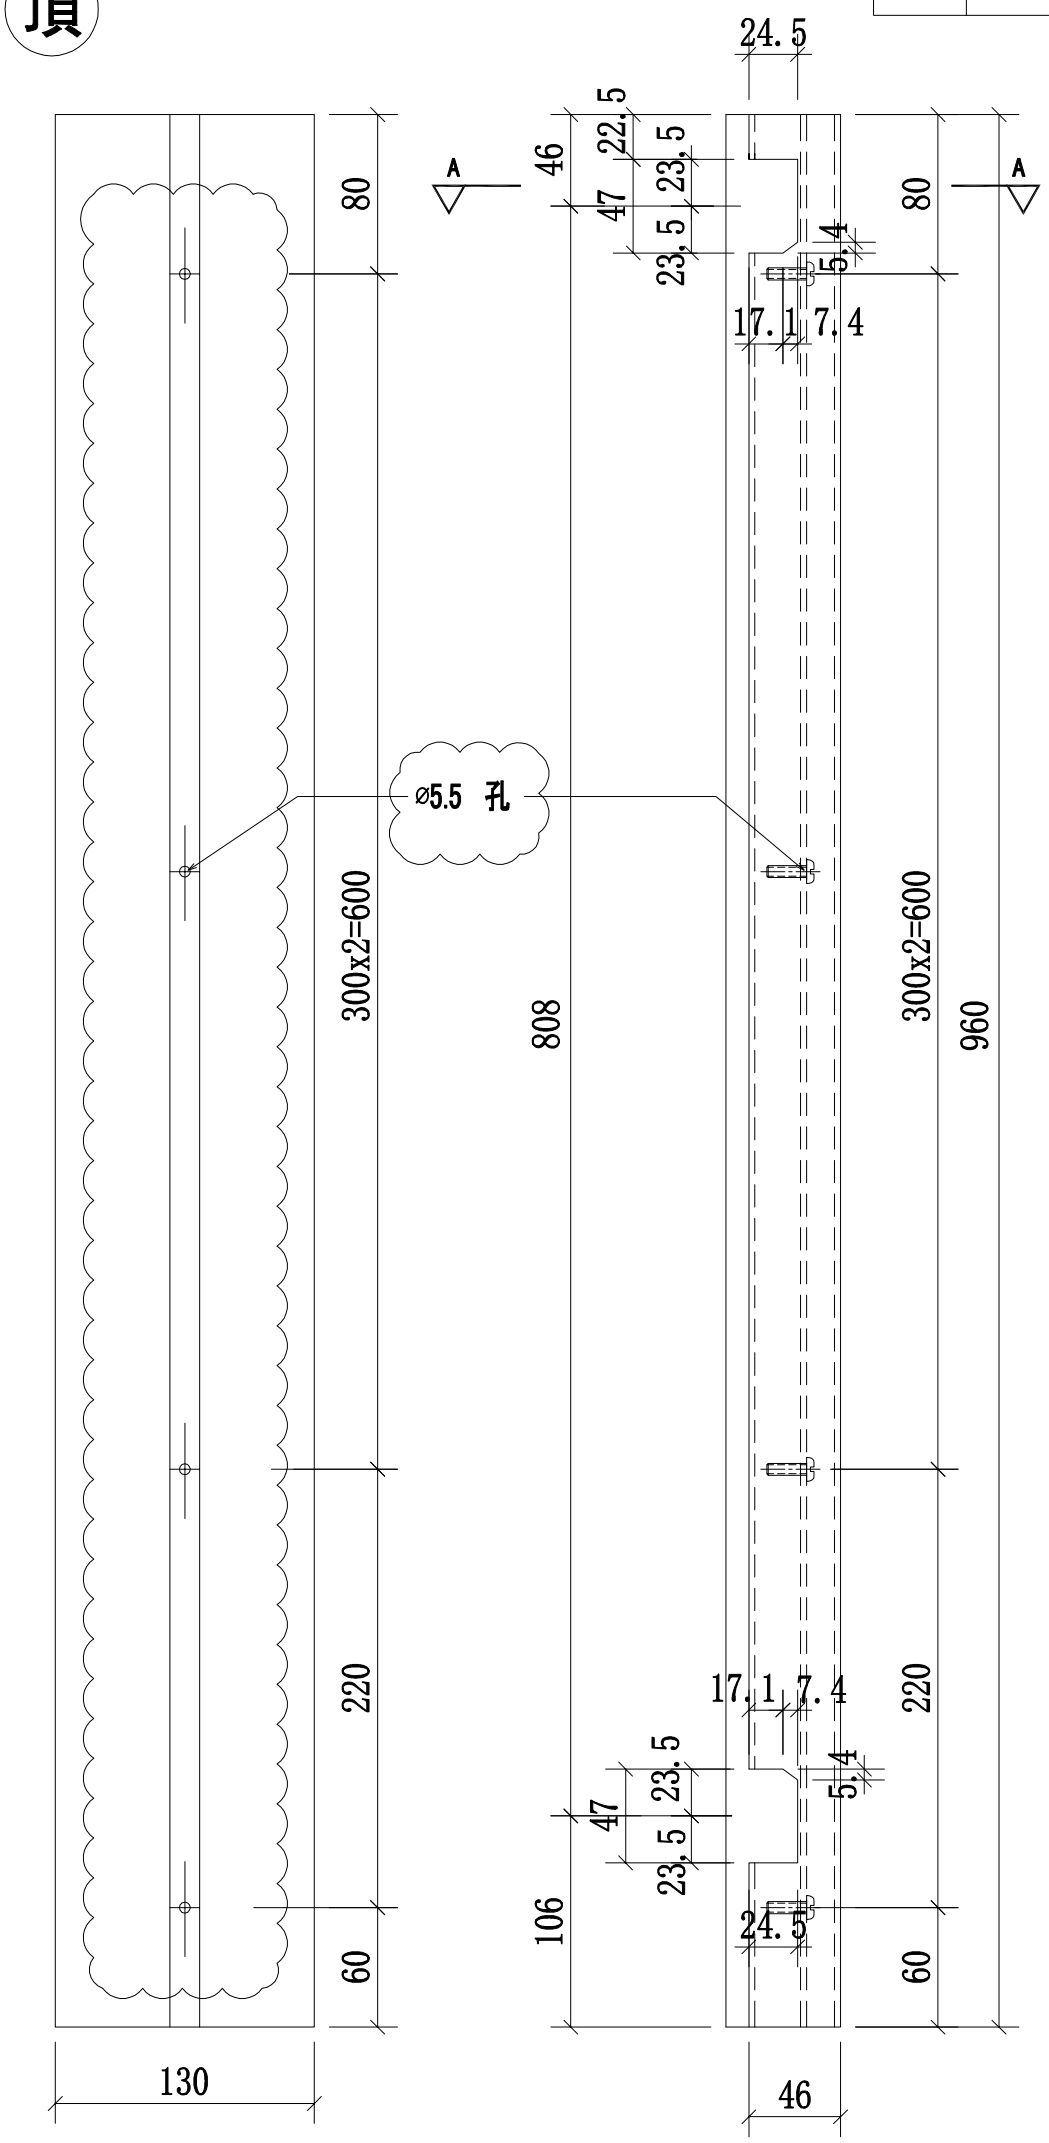

B向

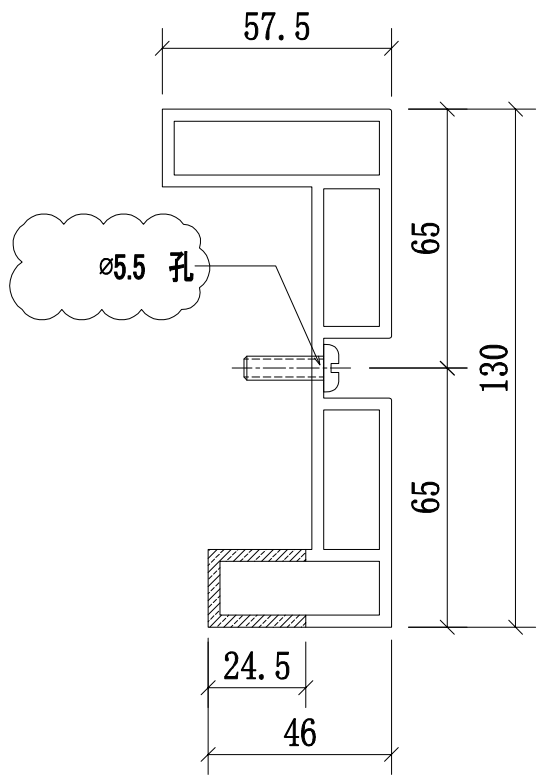

A-A
SCALE:2:1

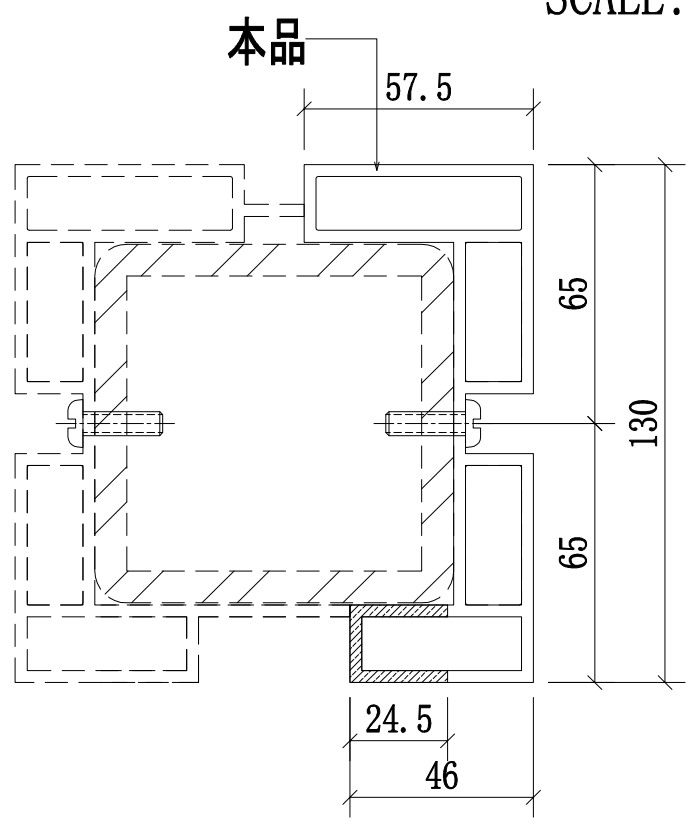


邊位立柱拼裝圖

名稱	攔河邊企鋁材立柱	制圖	CJM	2021.01.15	修改	A	B	
材料	X85897(A3)	復核	—	—	日期	2021.02.23	2021.03.24	
顏色	UCT806812XL-3	批準			圖號	58;59;510-MS19-LMU02		

美特鋁質 有限公司
MIDI Aluminium Fabricator Ltd.

工程號	J-852	地盤	亞皆老街/攔河

序號:	物料編號:	數量:	使用位置:	樓層:
1	58-MS19-LMU02R	1	SD-GB-5007A	T1/(22F)
2	58A-MS20-LMU02R	1	SD-GB-5007	T3/(22F)
3	59-MS21-LMU02R	1	SD-GB-5007B	T3/(22F)
4	59A-MS22-LMU02R	1	SD-GB-5009A	T1/(22F)
5	510-MS23-LMU02R	3	SD-GB-5010	T1;T2;T3/(ROOF)
6	510A-MS24-LMU02R	2	SD-GB-5010A	T1;T3/(ROOF)

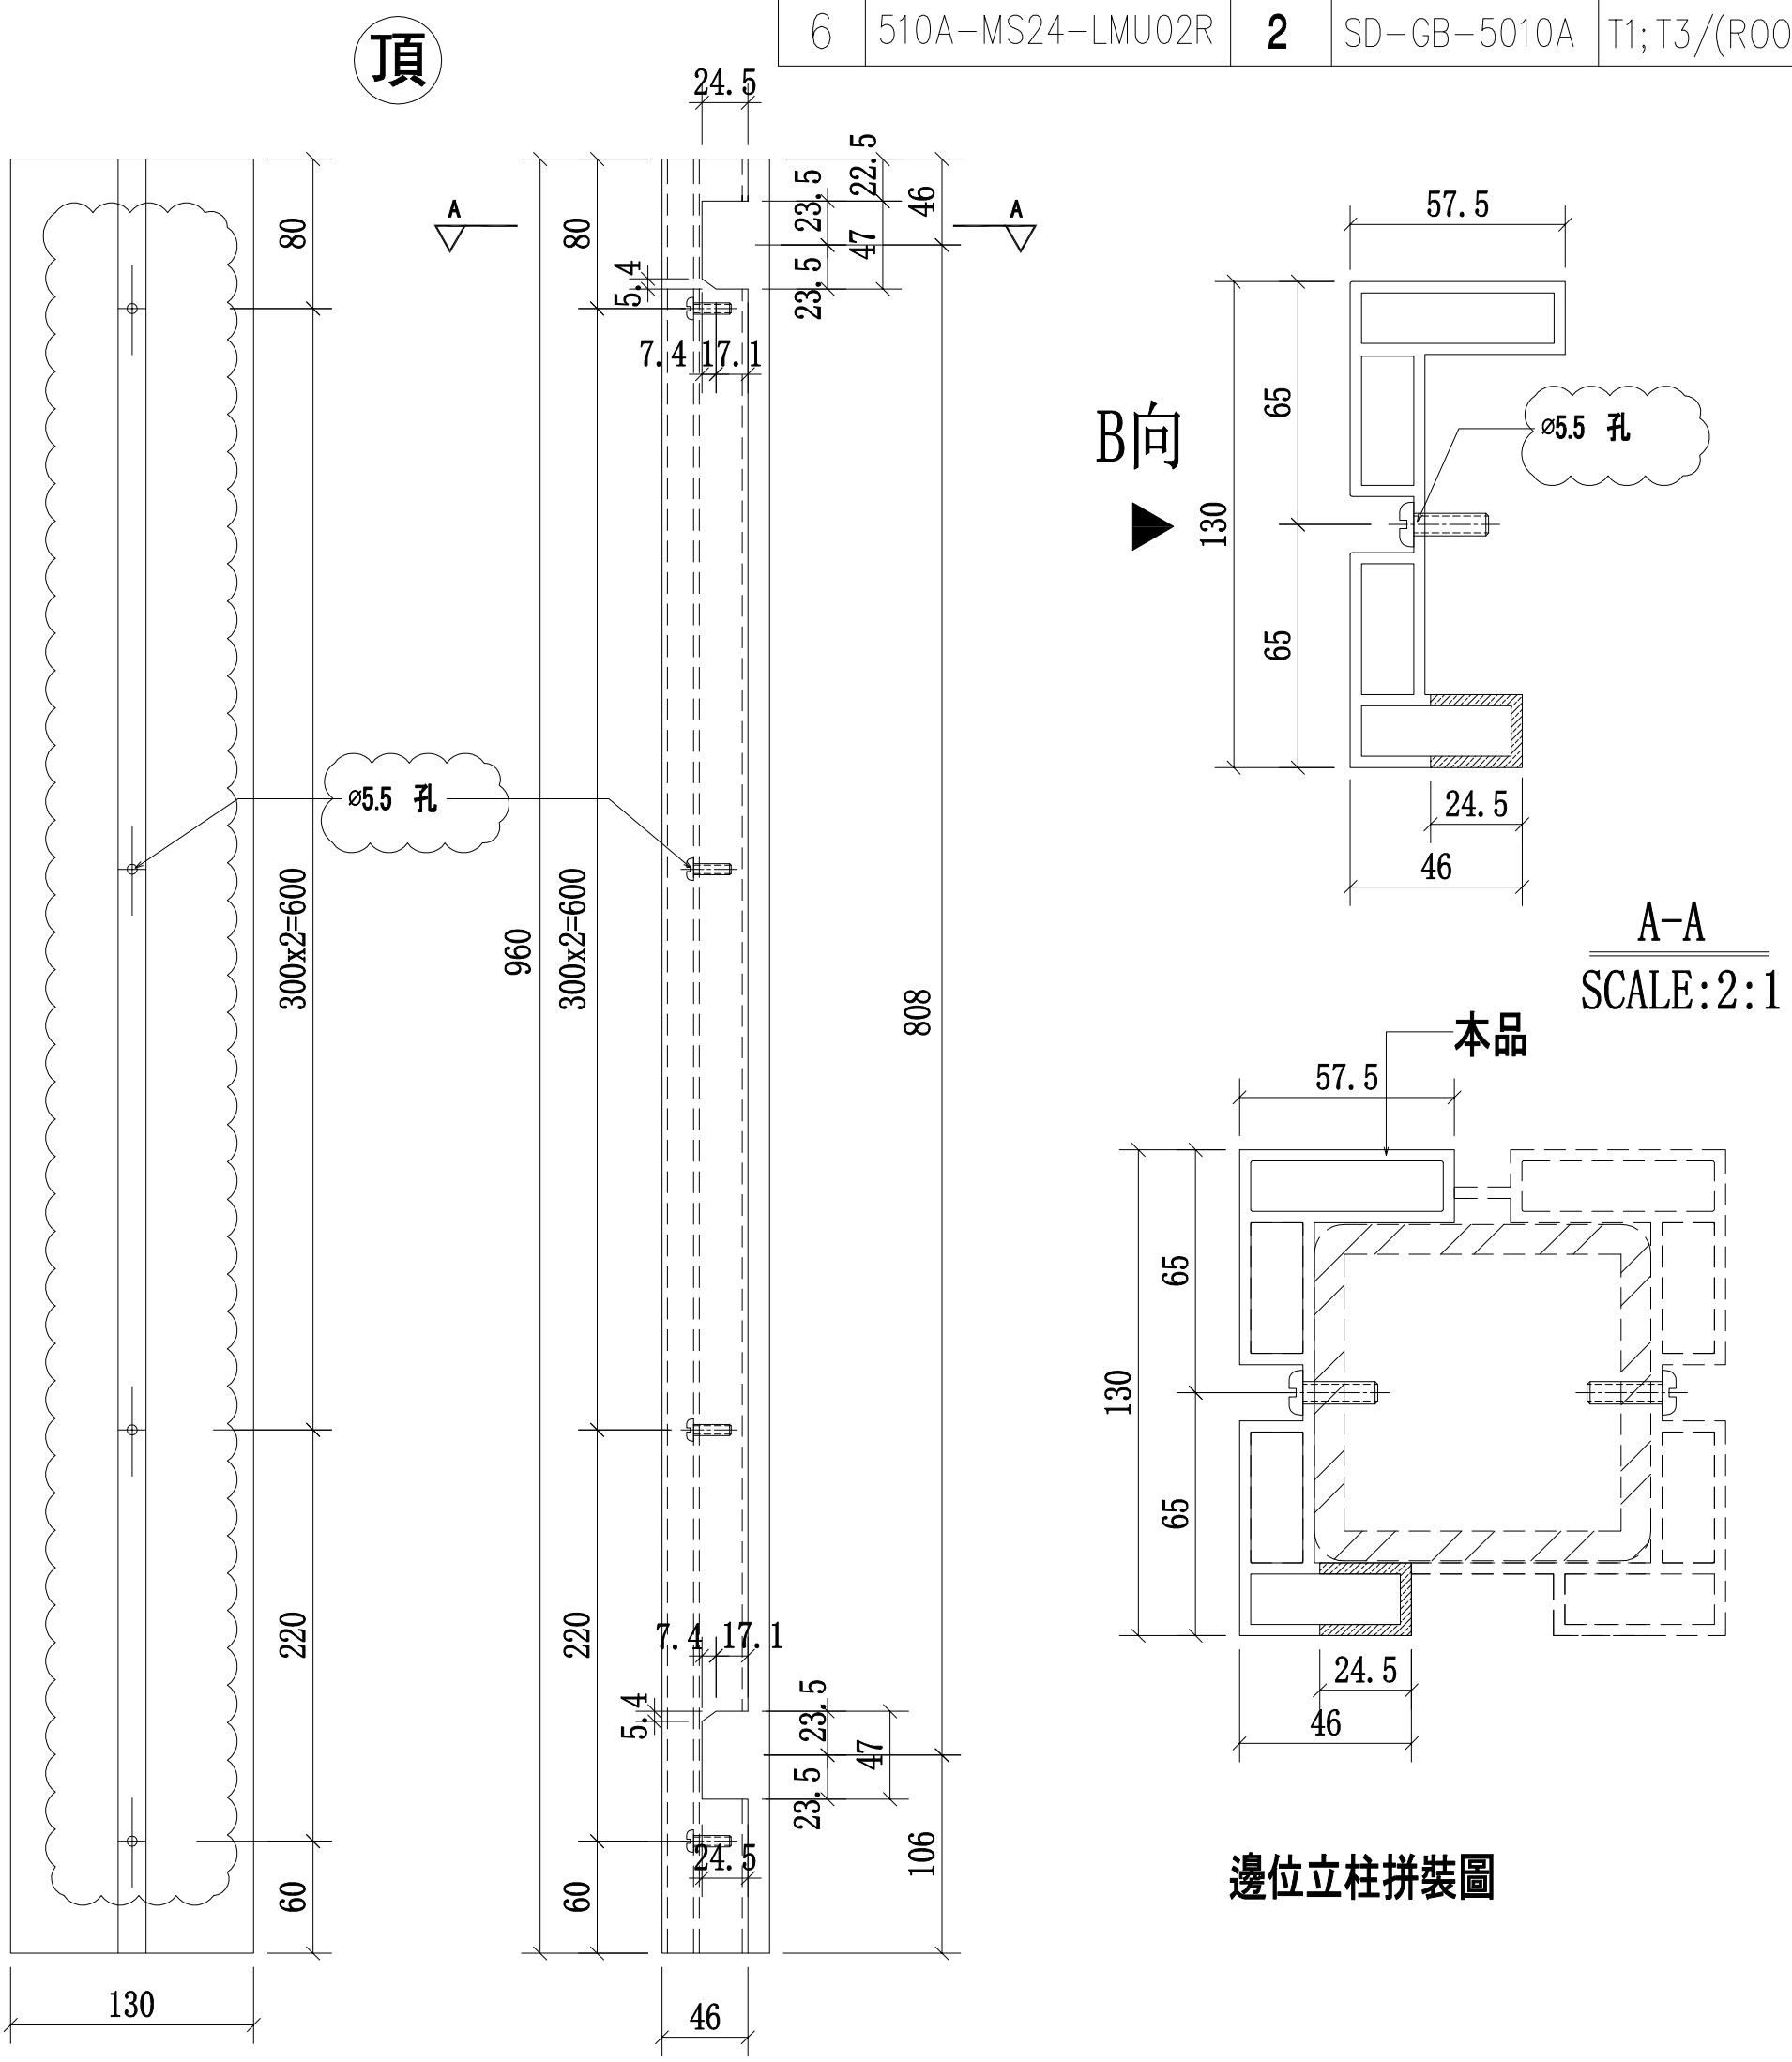


名稱	攔河邊企鋁材立柱	制圖	CJM	2021.01.15	修改	A	B	
材料	X85897(A3)	復核	—	—	日期	2021.02.23	2021.03.24	
顏色	UCT806812XL-3	批準			圖號	58;59;510-MS19-LMU02R		


美特鋁質 有限公司
MIDI Aluminium Fabricator Ltd.

工程號	J-852	地盤	亞皆老街／攔河


序號:	物料編號:	數量:	使用位置:	樓層:
1	510A-MS24-LMU03	4	SD-GB-5010A	T1; T3/(ROOF)
2				

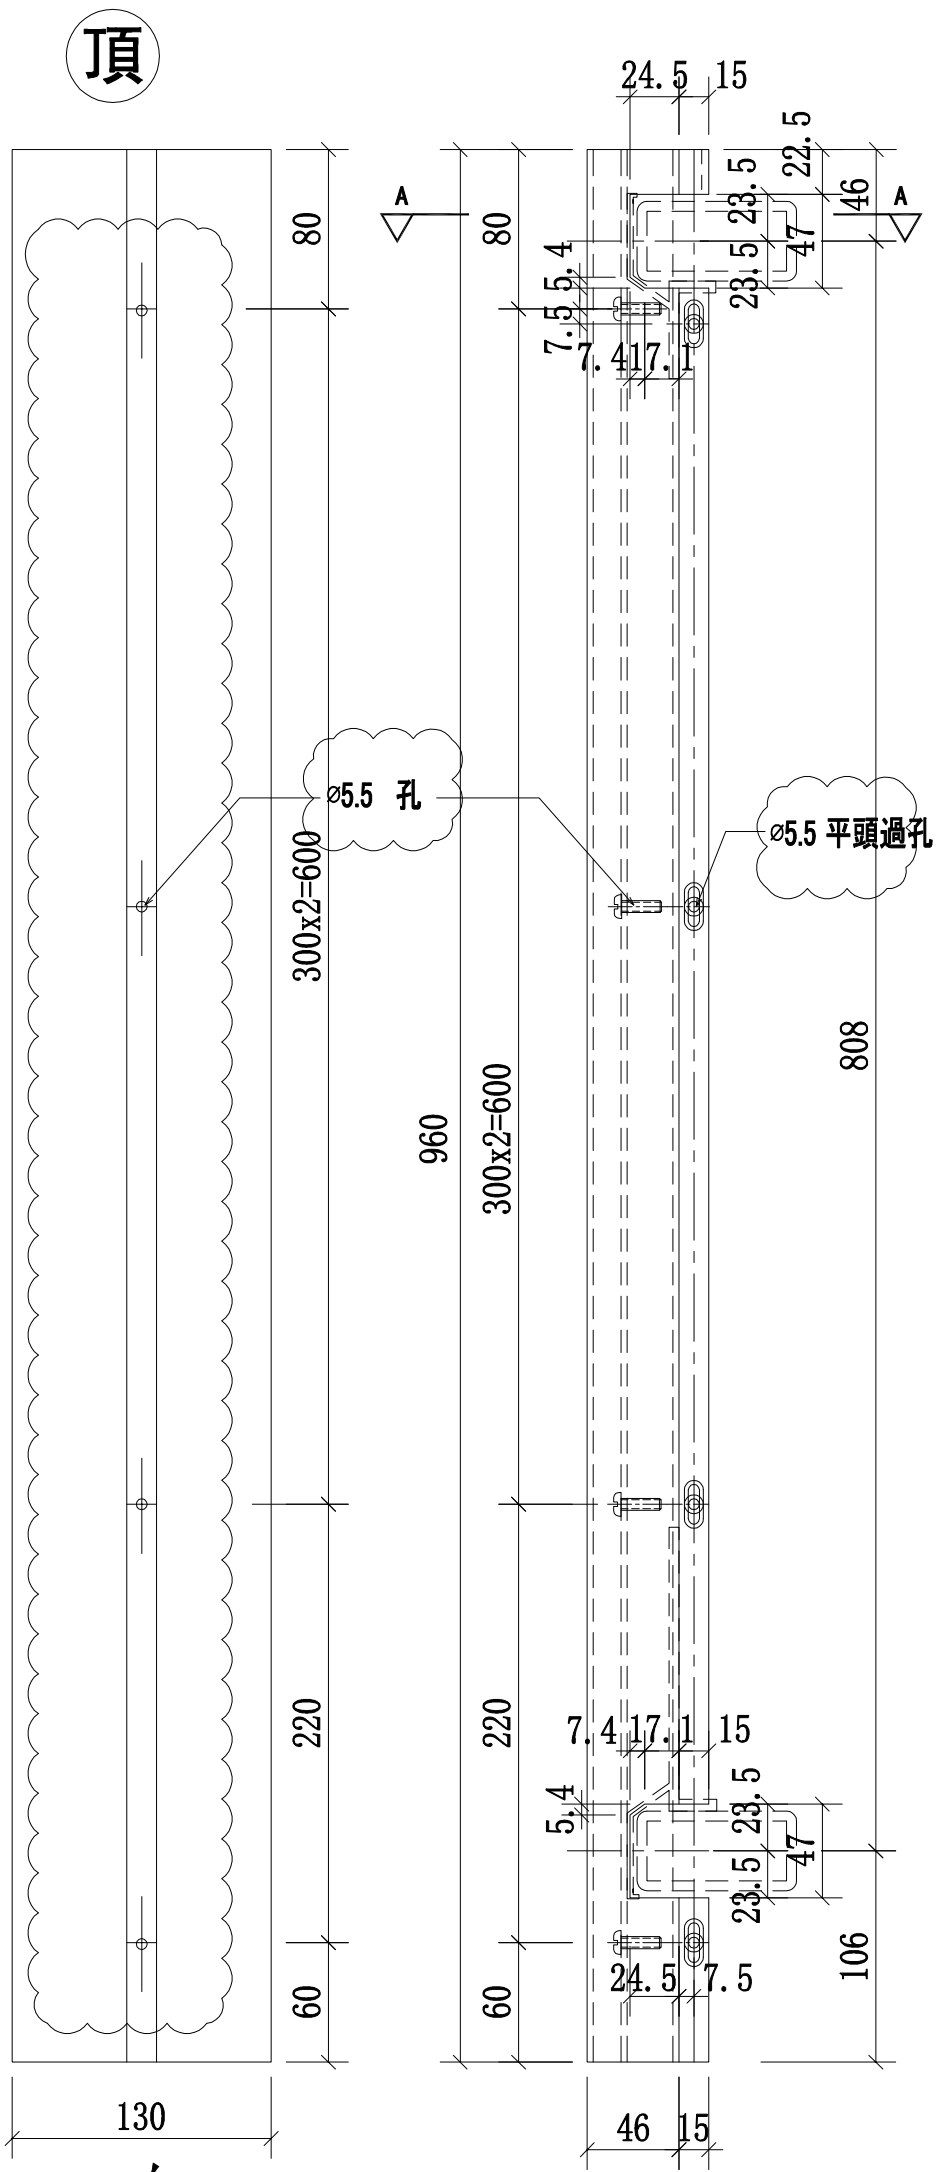

B向

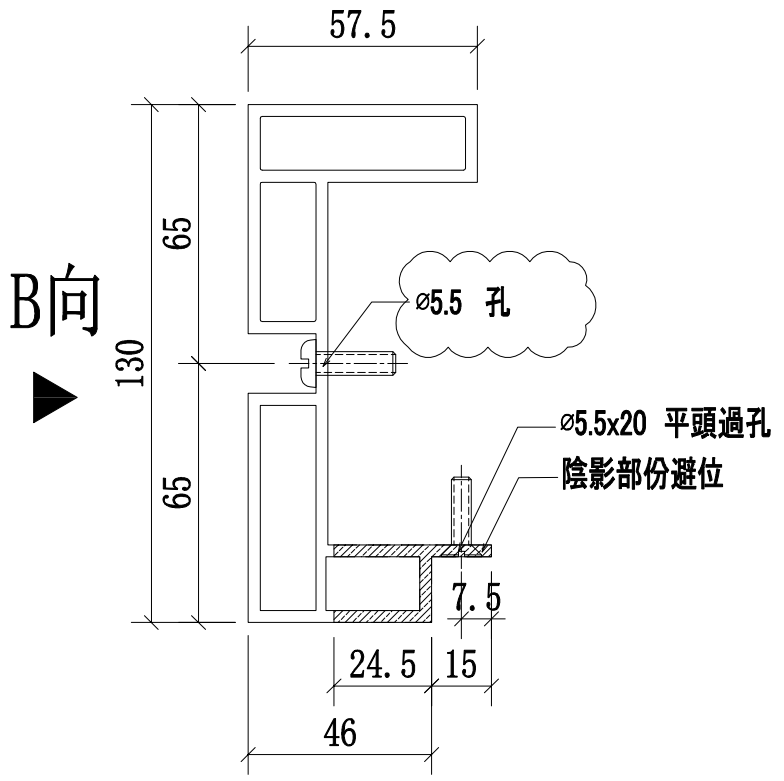

A-A
SCALE:2:1

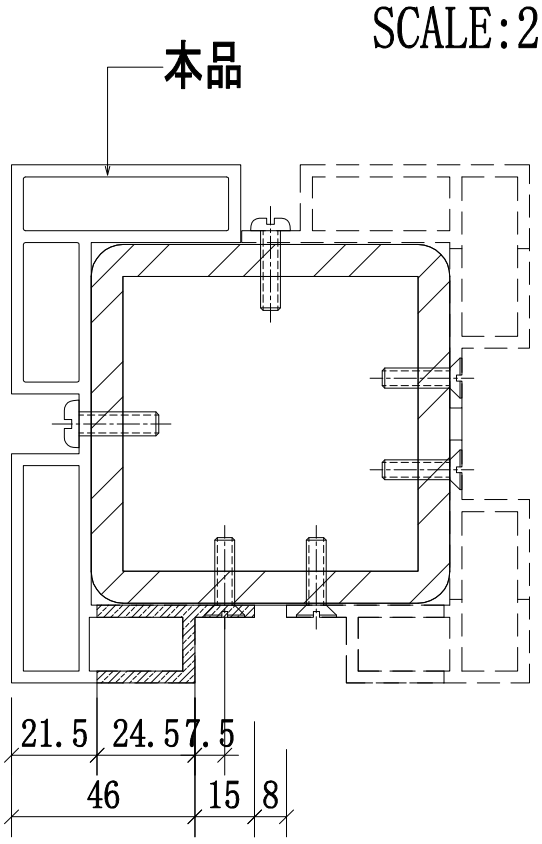


轉角位立柱拼裝圖

名稱	攔河轉角鋁材立柱	制圖	CJM	2021.01.15	修改	A	B	
材料	X85898(A4)	復核	—	—	日期	2021.02.23	2021.03.24	
顏色	UCT806812XL-3	批準			圖號	510A-MS24-LMU03		


美特鋁質 有限公司
MIDI Aluminium Fabricator Ltd.

工程號	J-852	地盤	亞皆老街／攔河


序號:	物料編號:	數量:	使用位置:	樓層:
1	510A-MS24-LMU03R	4	SD-GB-5010A	T1; T3/(ROOF)
2				

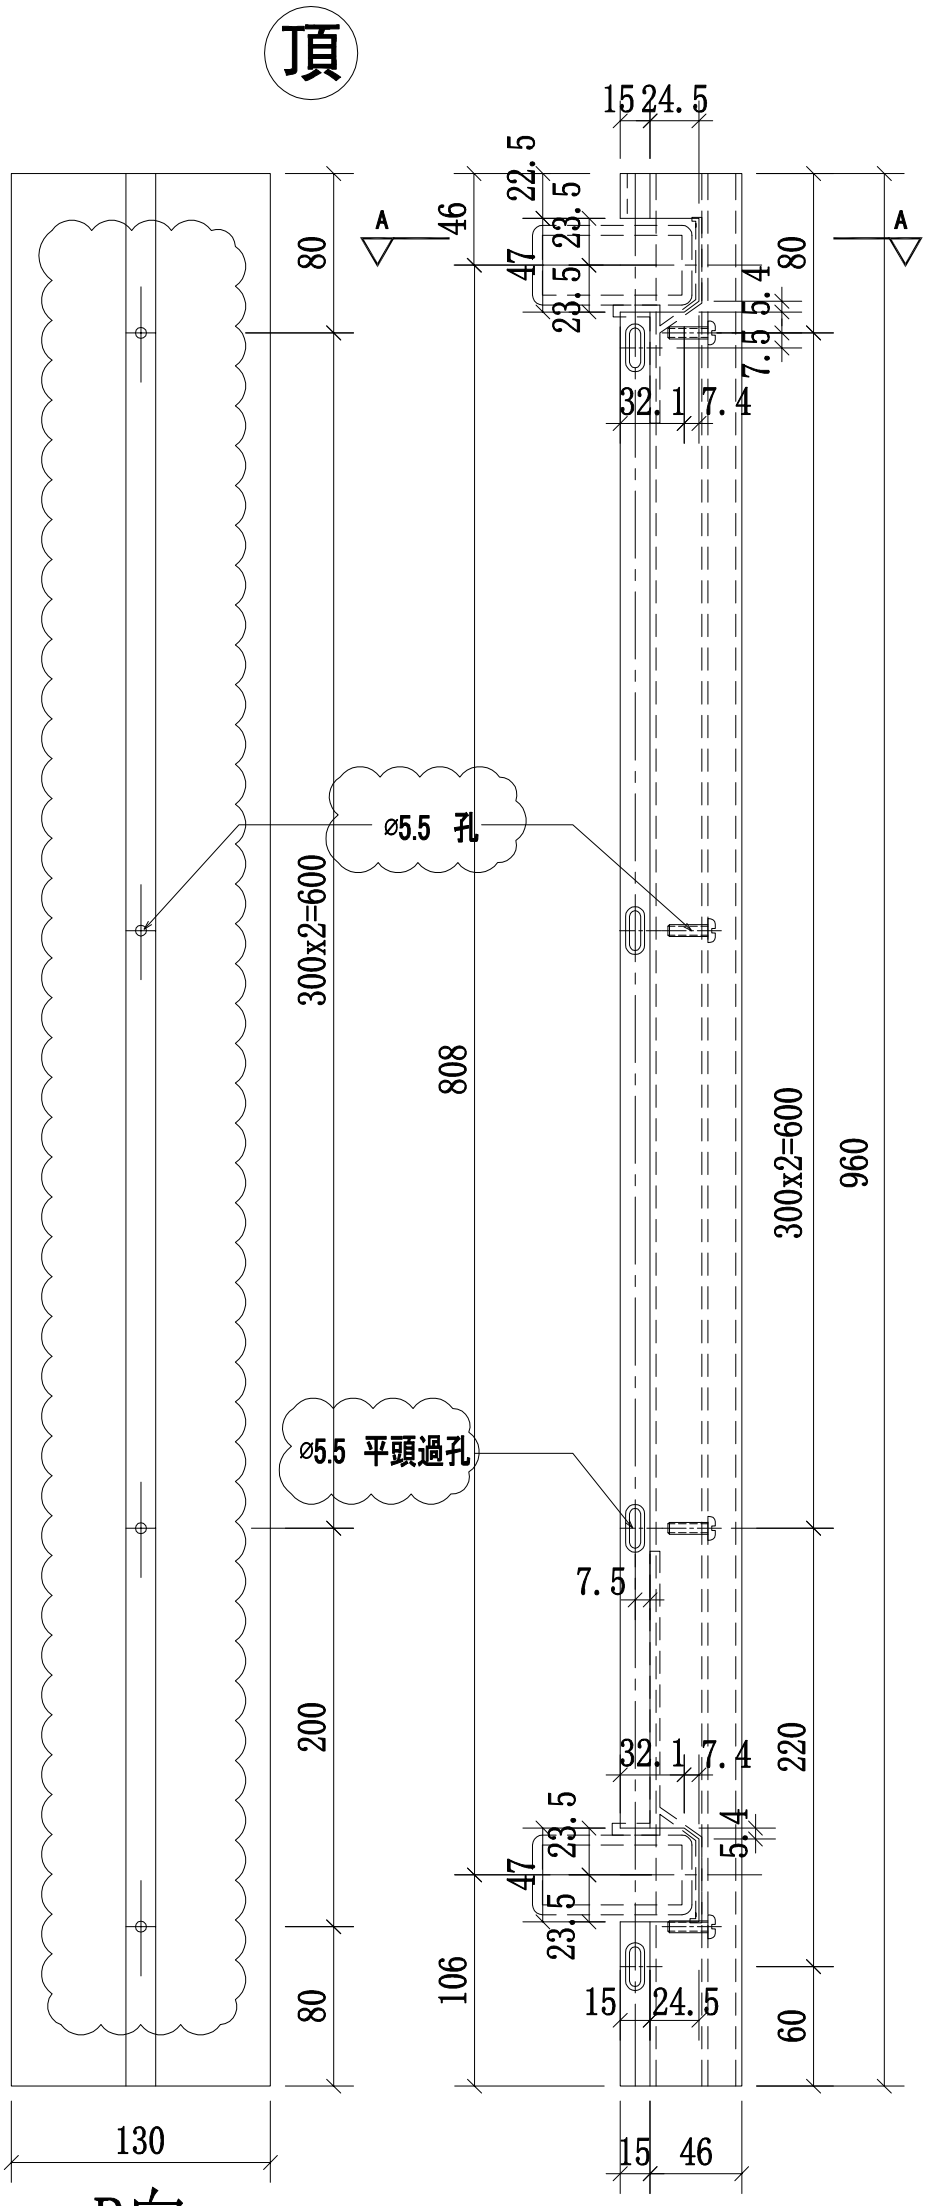

B向

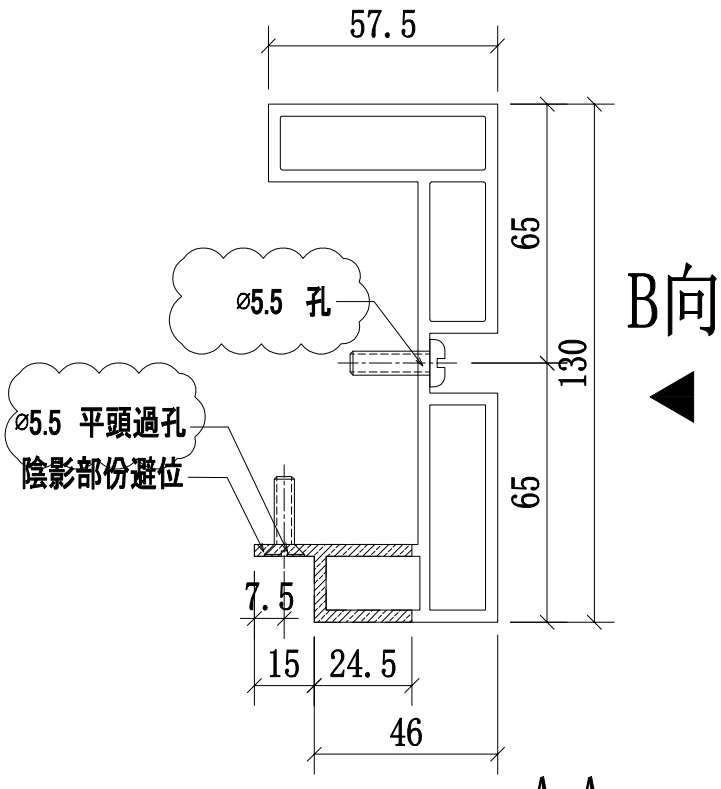

A-A
SCALE:2:1

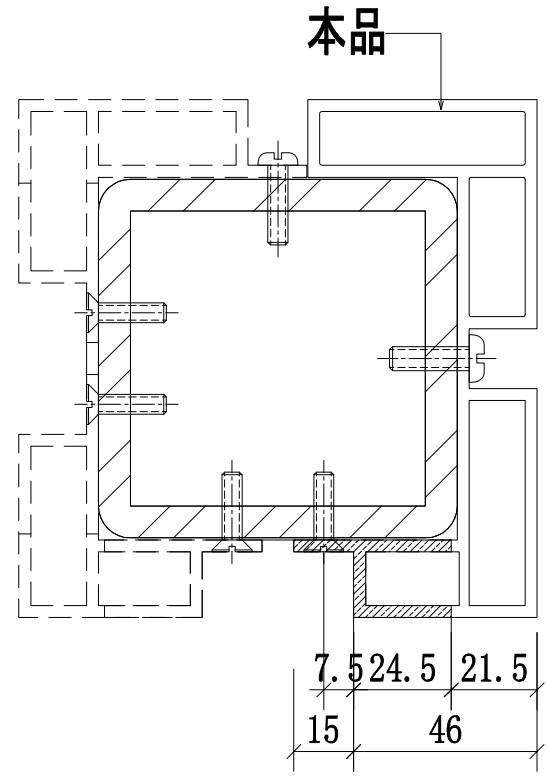

轉角位立柱拼裝圖


名稱	攔河轉角鋁材立柱	制圖	CJM	2021.01.15	修改	A	B	
材料	X85898(A4)	復核	—	—	日期	2021.02.23	2021.03.24	
顏色	UCT806812XL-3	批準			圖號	510A-MS24-LMU03R		


美特鋁質 有限公司
MIDI Aluminium Fabricator Ltd.

工程號	J-852	地盤	亞皆老街／攔河


序號:	物料編號:	數量:	使用位置:	樓層:
1	510A-MS24-LMU04	4	SD-GB-5010A	T1; T3/(ROOF)
2				

頂

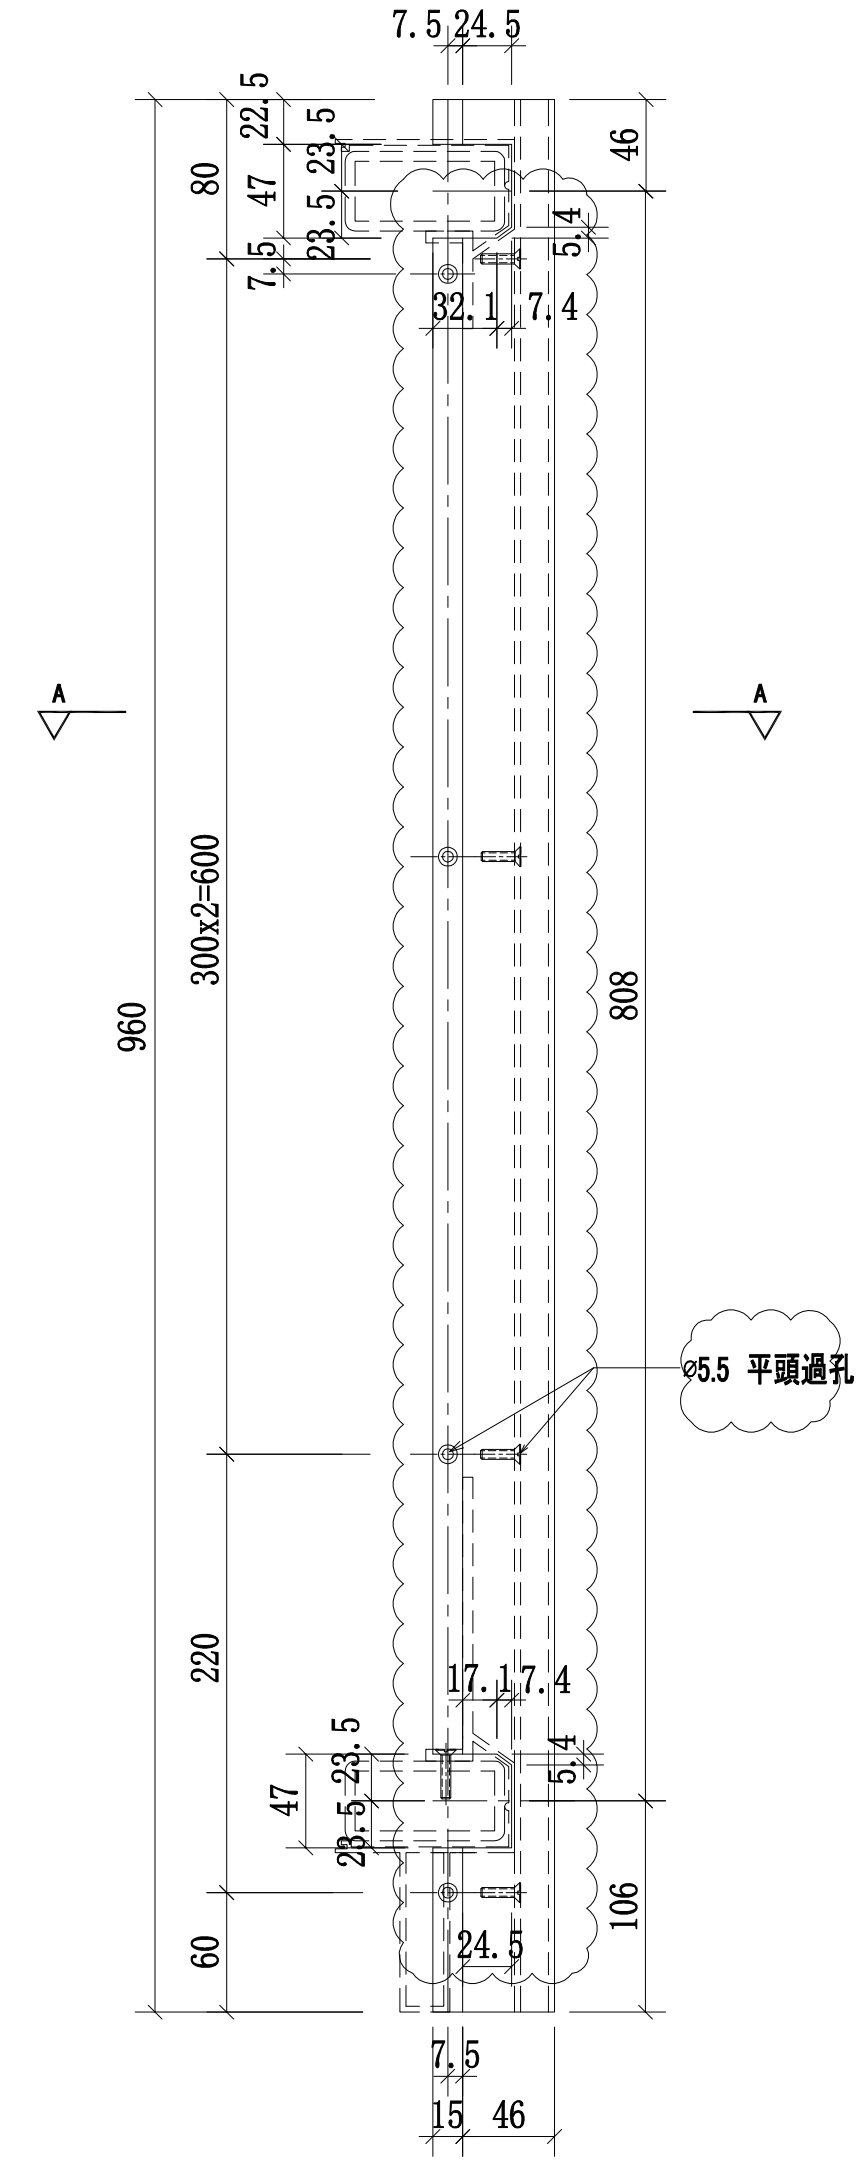

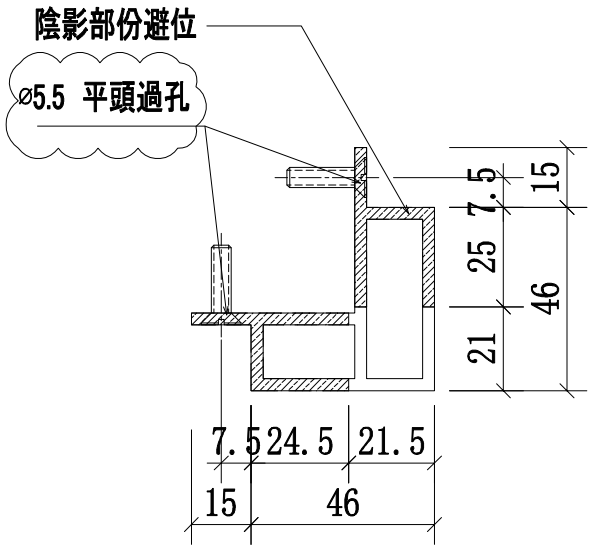

A-A
SCALE:2:1

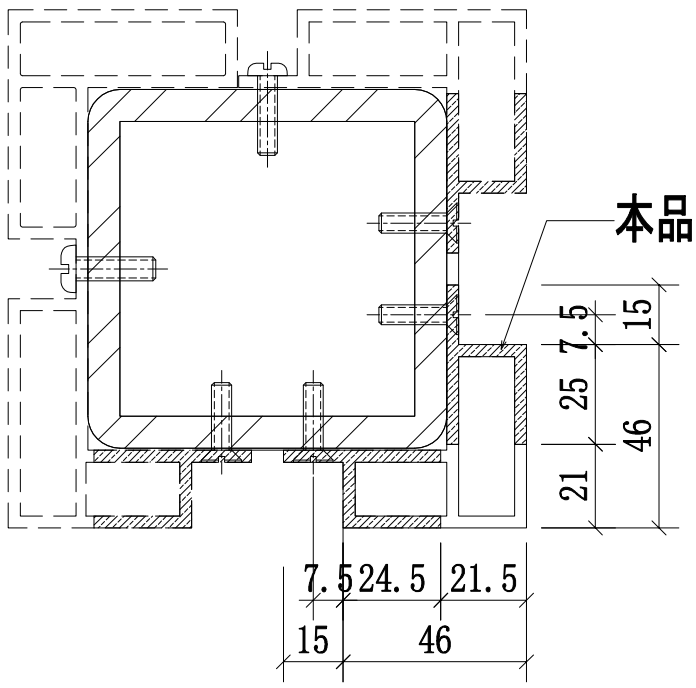

轉角位立柱拼裝圖


名稱	攔河轉角鋁材立柱	制圖	CJM	2021.01.15	修改	A	B	
材料	X85904(A10)	復核	—	—	日期	2021.02.23	2021.03.24	
顏色	UCT806812XL-3	批準			圖號	510A-MS24-LMU04		


美特鋁質 有限公司
MIDI Aluminium Fabricator Ltd.

工程號	J-852	地盤	亞皆老街／攔河


序號:	物料編號:	數量:	使用位置:	樓層:
1	510A-MS24-LMU04R	4	SD-GB-5010A	T1; T3/(ROOF)
2				

頂

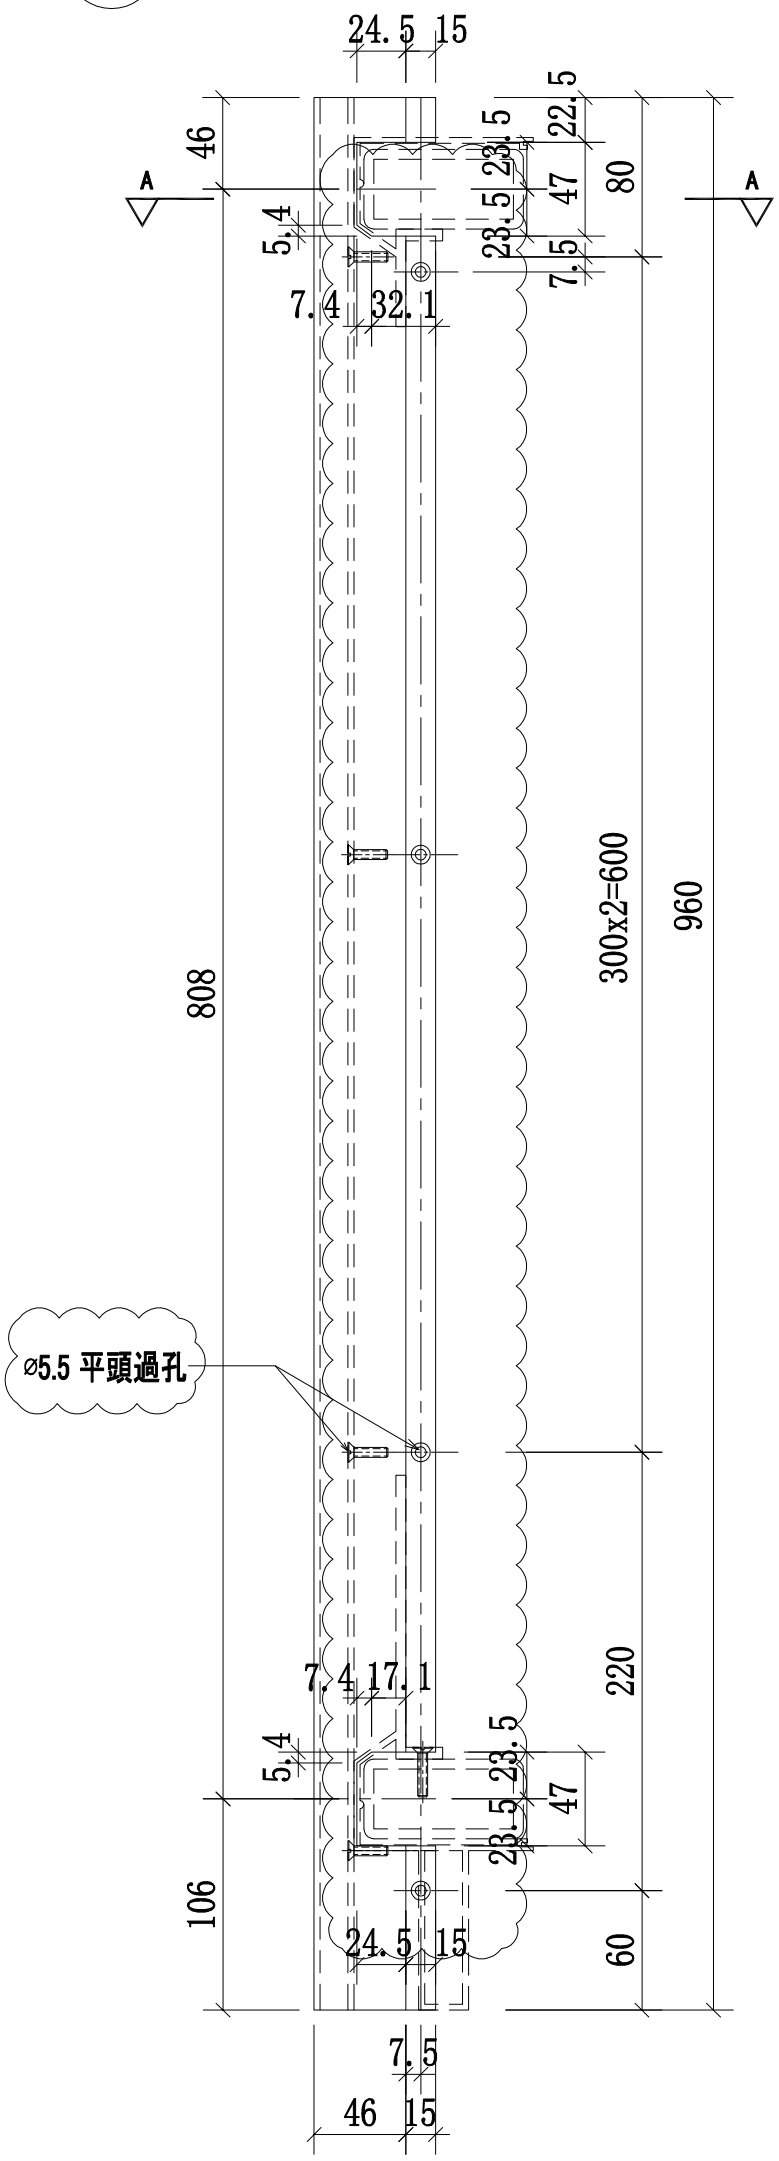

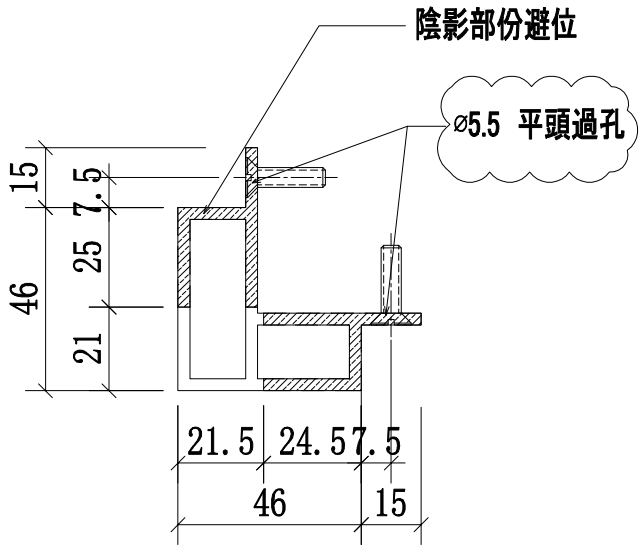

A-A
SCALE:2:1

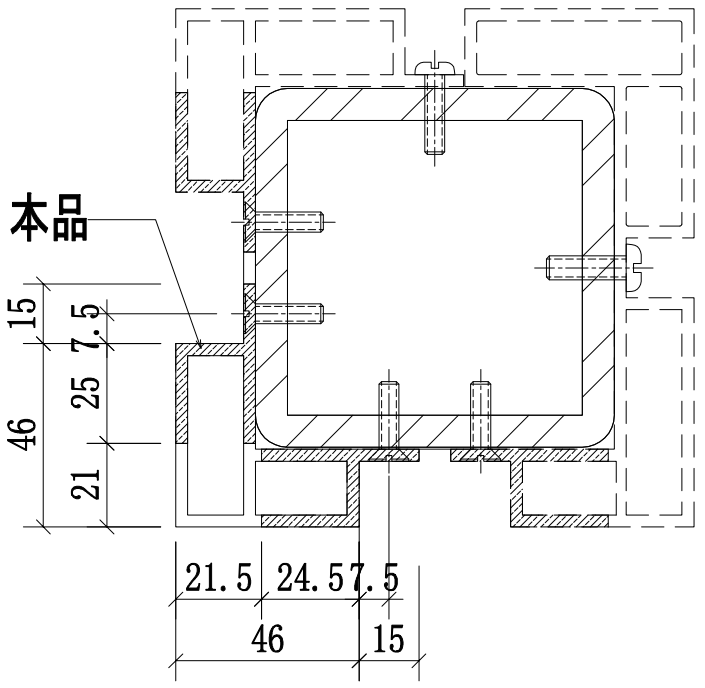

轉角位立柱拼裝圖


名稱	攔河轉角鋁材立柱	制圖	CJM	2021.01.15	修改	A	B	
材料	X85904(A10)	復核	—	—	日期	2021.02.23	2021.03.24	
顏色	UCT806812XL-3	批準			圖號	510A-MS24-LMU04R		


美特鋁質 有限公司
MIDI Aluminium Fabricator Ltd.

工程號	J-852	地盤	亞皆老街／攔河


序號:	物料編號:	數量:	使用位置:	樓層:
1	510A-MS24-LMU05	4	SD-GB-5010A	T1; T3/(ROOF)
2				

頂

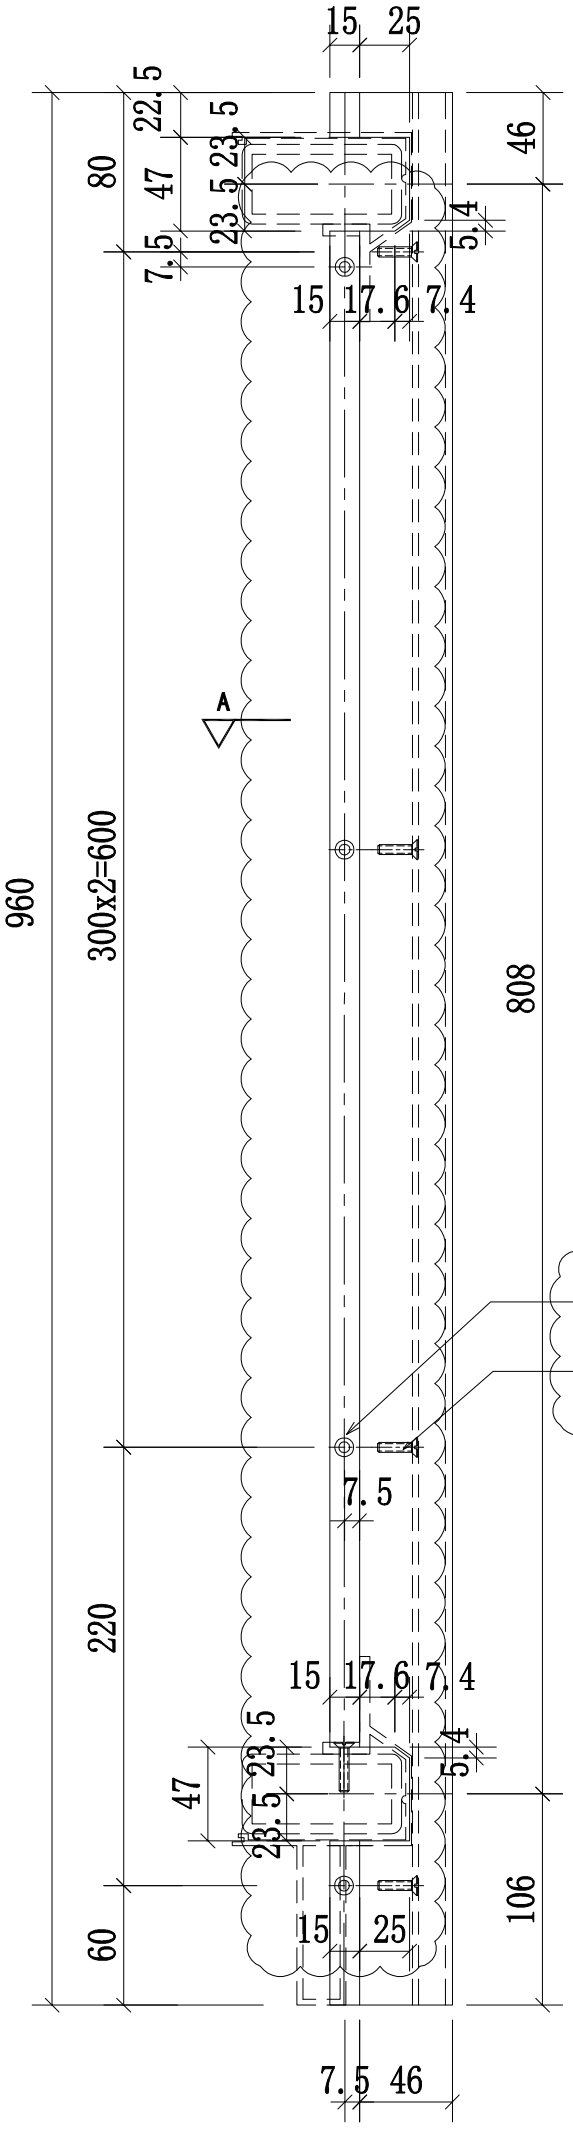

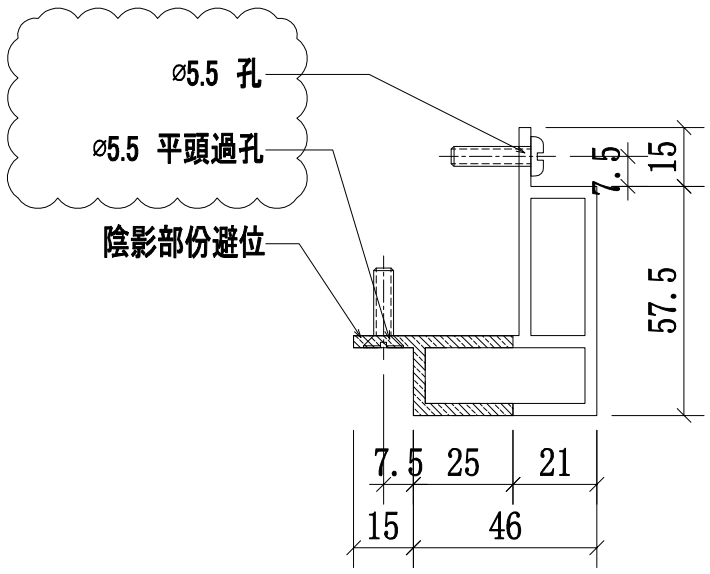

A-A
SCALE:2:1

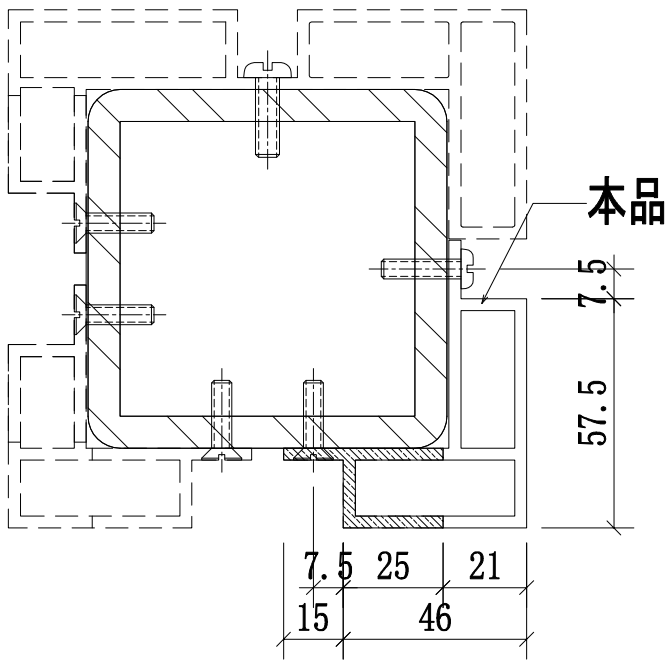

轉角位立柱拼裝圖


名稱	攔河轉角鋁材立柱	制圖	CJM	2021.01.15	修改	A	B	
材料	X85905(A11)	復核	—	—	日期	2021.02.23	2021.03.24	
顏色	UCT806812XL-3	批準			圖號	510A-MS24-LMU05		


美特鋁質 有限公司
MIDI Aluminium Fabricator Ltd.

工程號	J-852	地盤	亞皆老街/攔河


序號:	物料編號:	數量:	使用位置:	樓層:
1	510A-MS24-LMU05R	4	SD-GB-5010A	T1;T3/(ROOF)
2				

頂

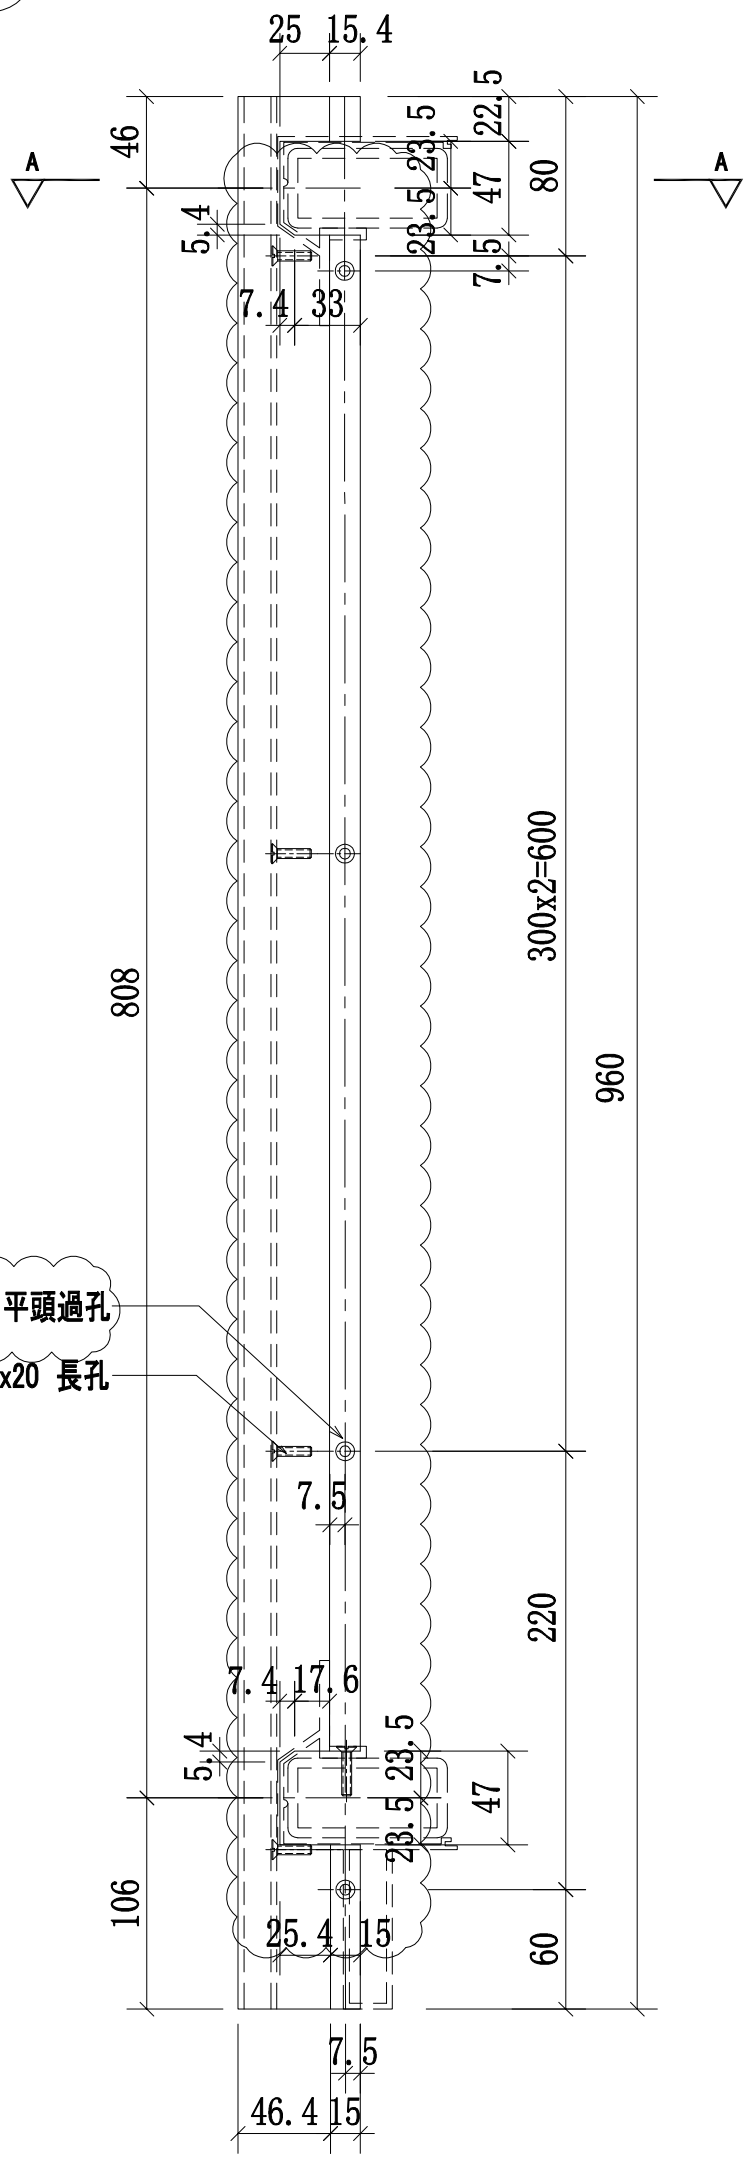

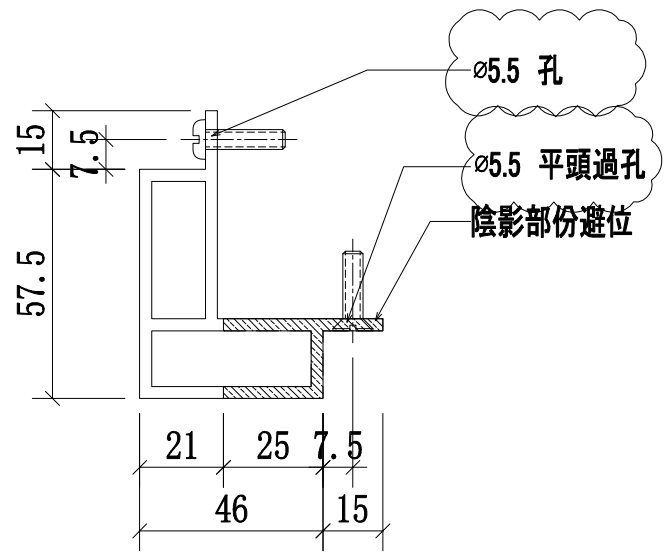

A-A
SCALE:2:1

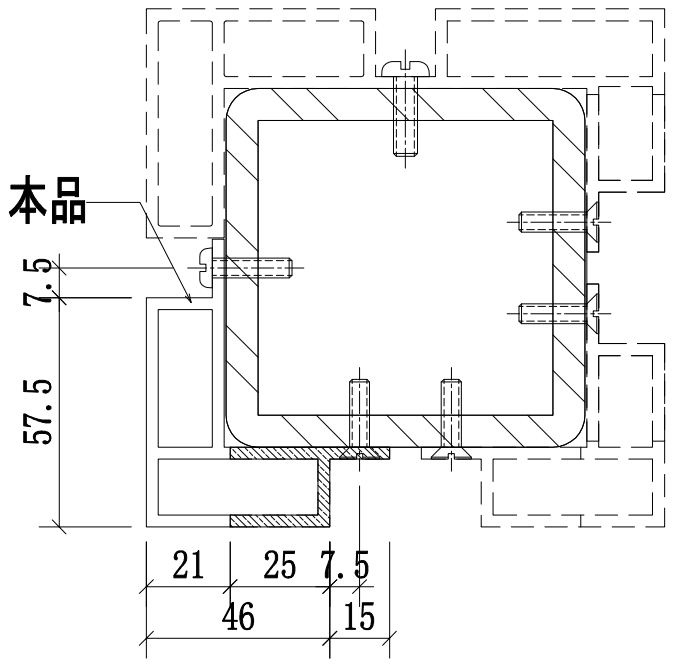



轉角位立柱拼裝圖

名稱	攔河轉角鋁材立柱	制圖	CJM	2021.01.15	修改	A	B	
材料	X85905(A11)	復核	—	—	日期	2021.02.23	2021.03.24	
顏色	UCT806812XL-3	批準			圖號	510A-MS24-LMU05R		


美特鋁質 有限公司 MIDI Aluminium Fabricator Ltd.			
工程號	J-852	地盤	亞皆老街／攔河

序號:	物料編號:	數量:	使用位置:	樓層:
1	510-MS23-LMU03	6	SD-GB-5010	T1,2,3/(ROOF)

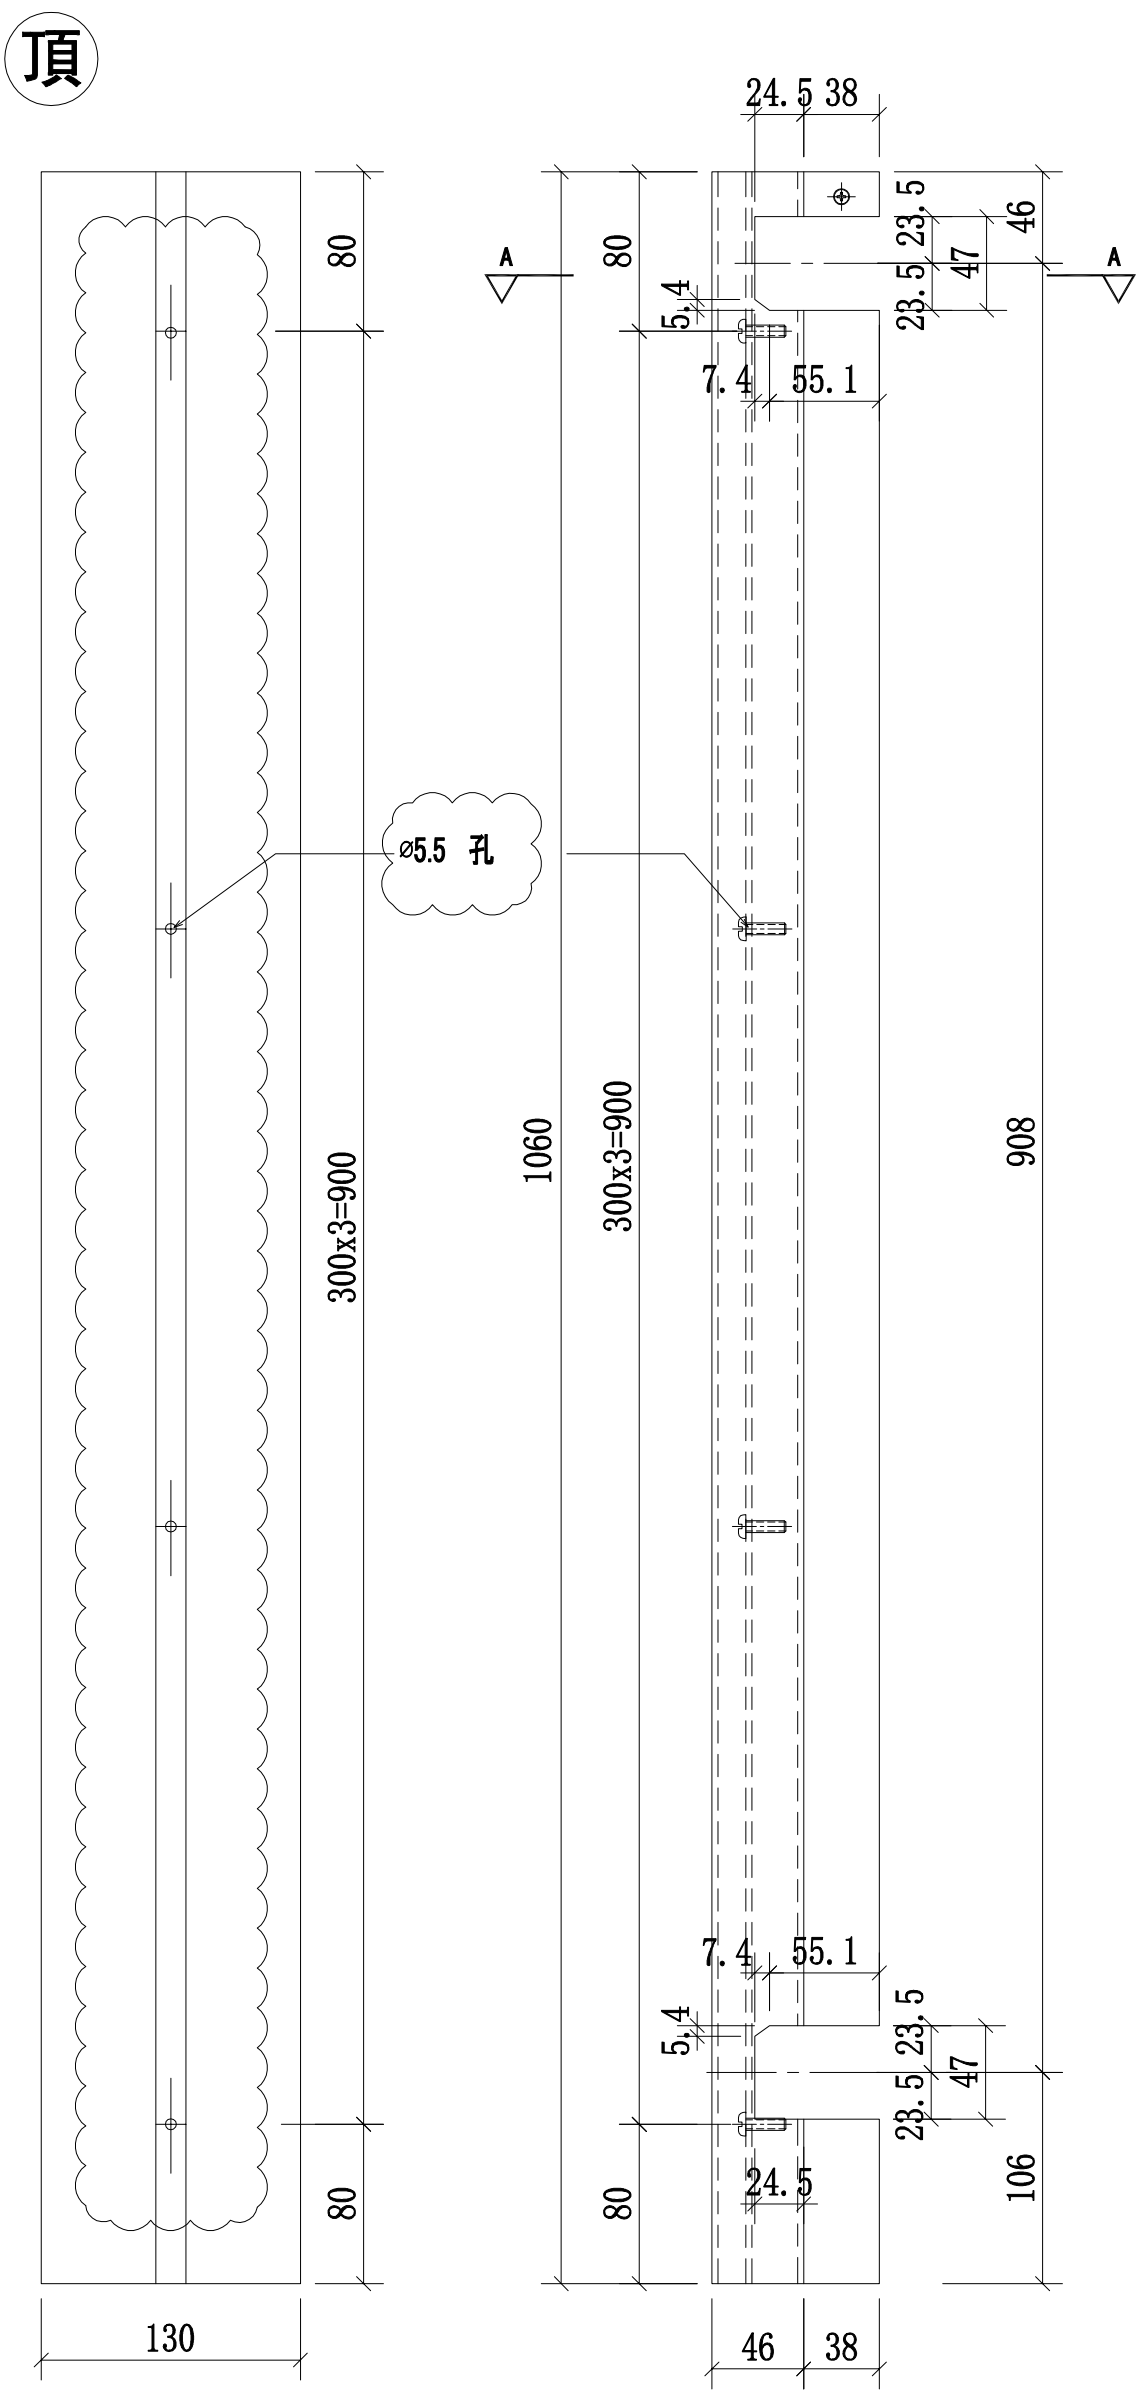

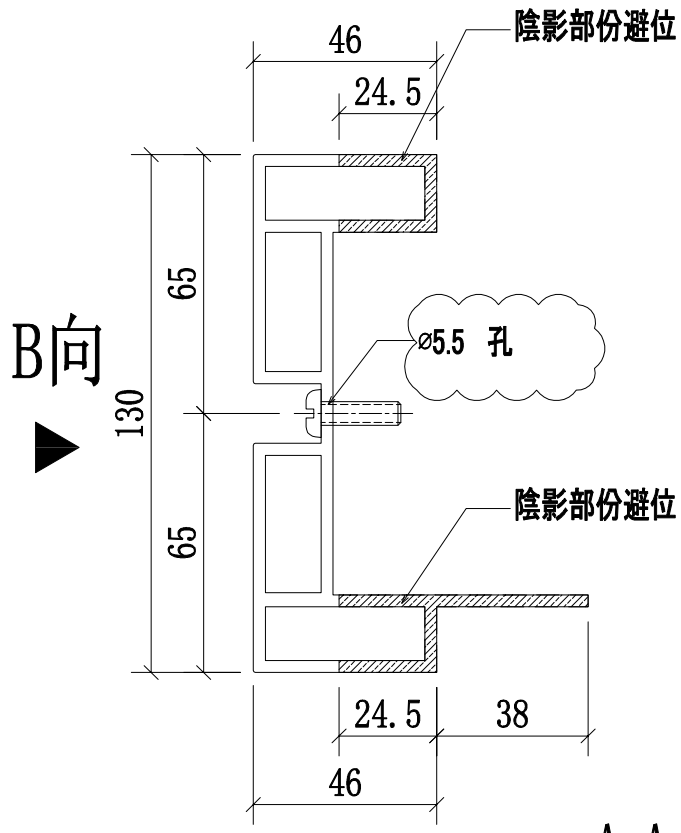

A-A
SCALE:2:1

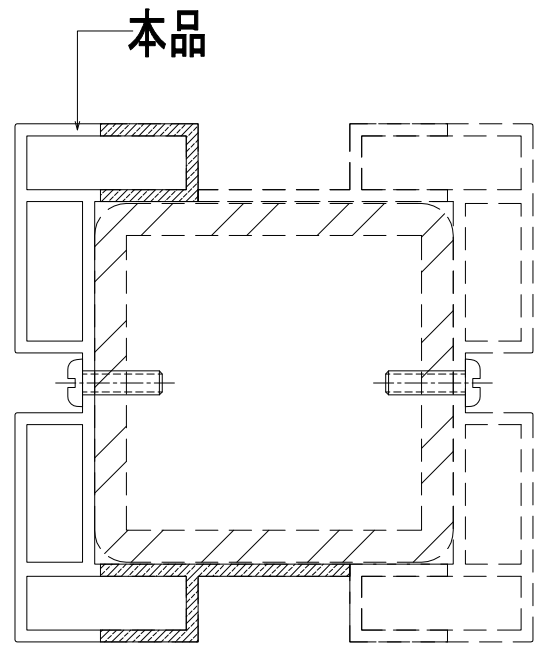


中間位置立柱拼裝圖


名稱	攔河中間鋁材立柱	制圖	CJM	2021.01.15	修改	A	B	
材料	X85899(A5)	復核	—	—	日期	2021.02.03	2021.03.24	
顏色	UCT806812XL-3	批準			圖號	510-MS23-LMU03		

美特鋁質 有限公司
MIDI Aluminium Fabricator Ltd.


工程號	J-852	地盤	亞皆老街／攔河

序號:	物料編號:	數量:	使用位置:	樓層:
1	510-MS23-LMU04	6	SD-GB-5010	T1,2,3/(ROOF)

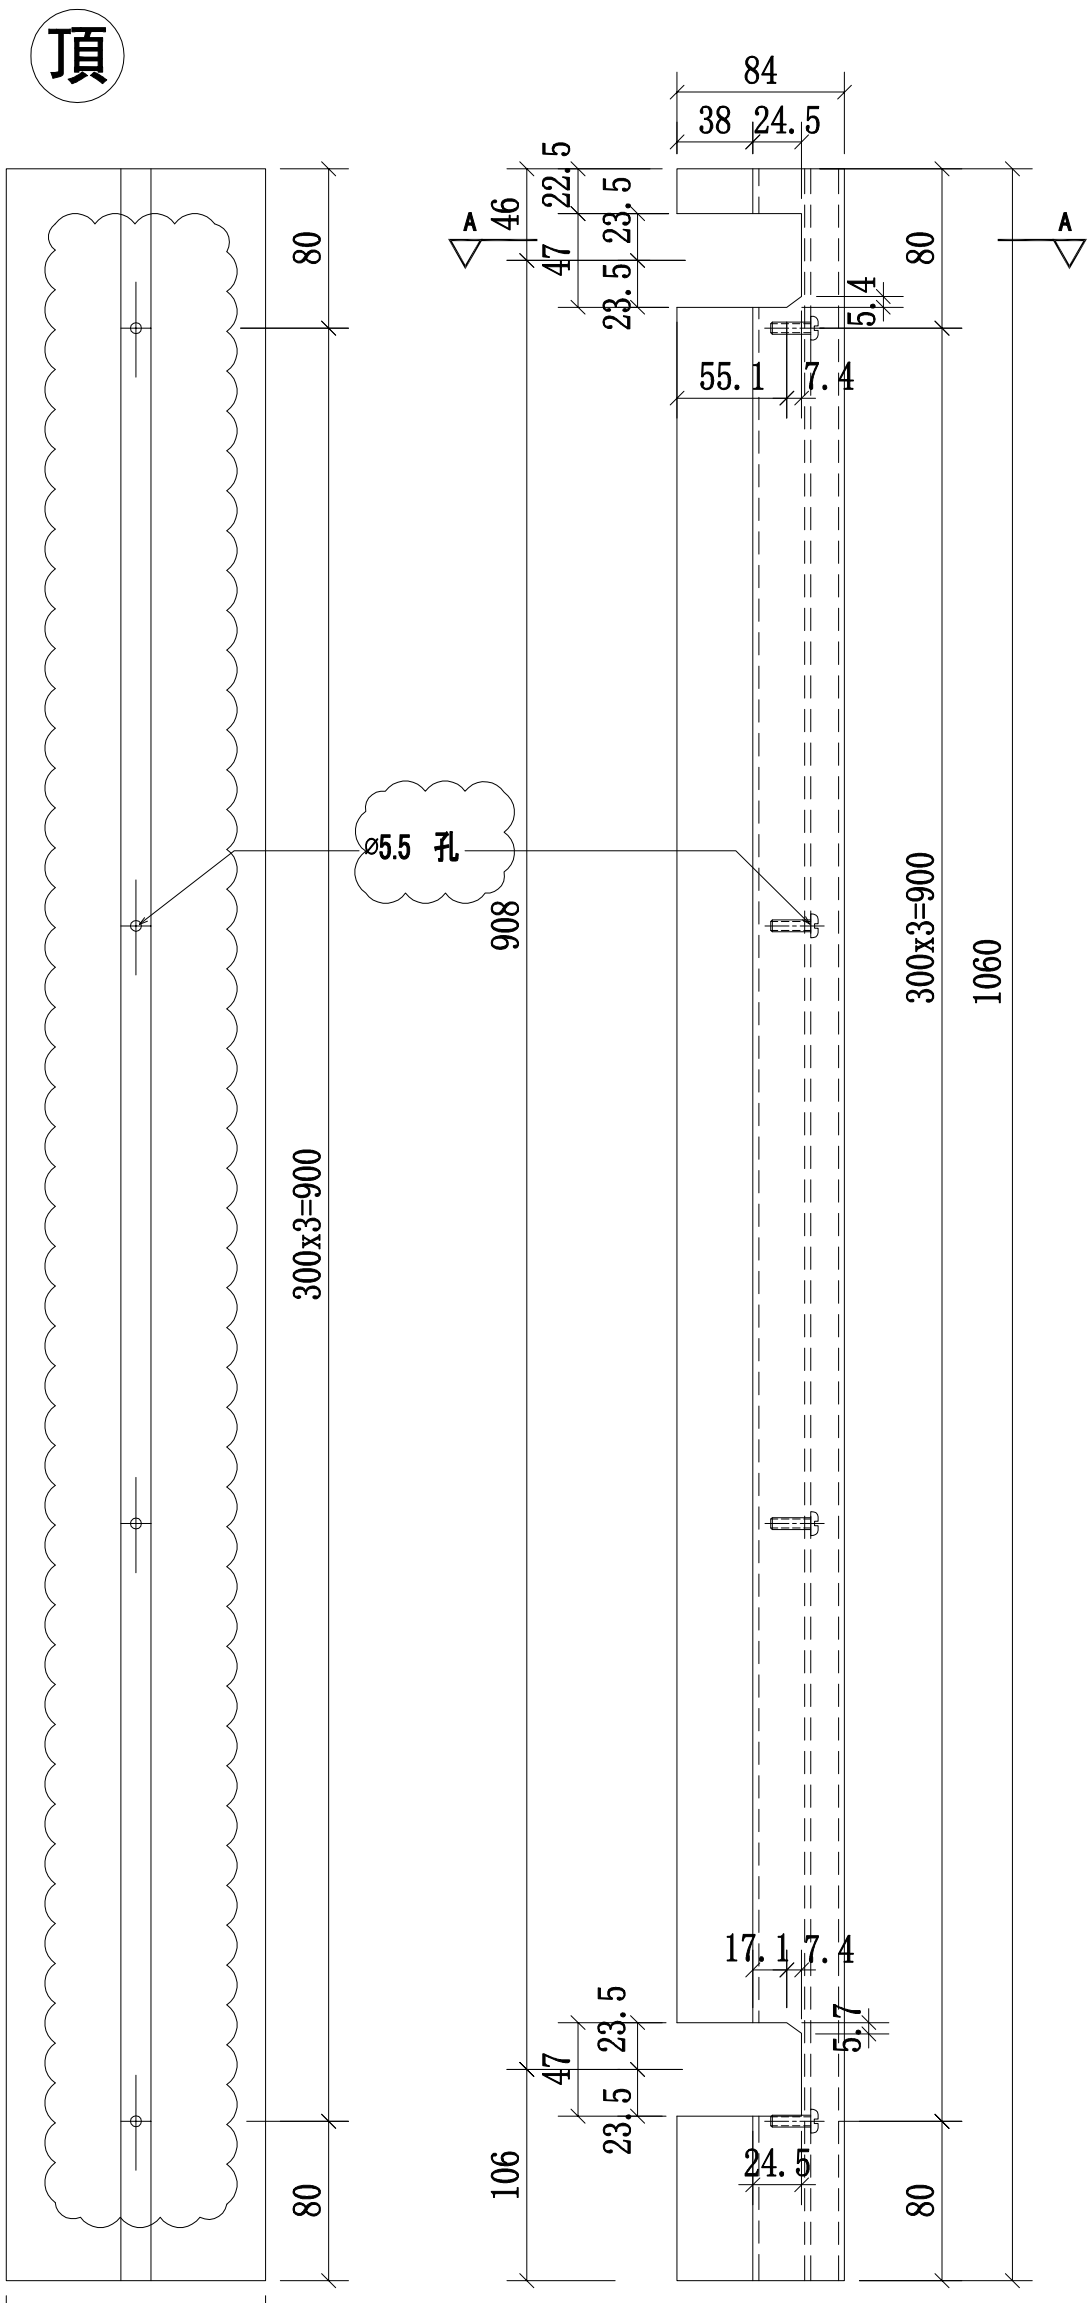

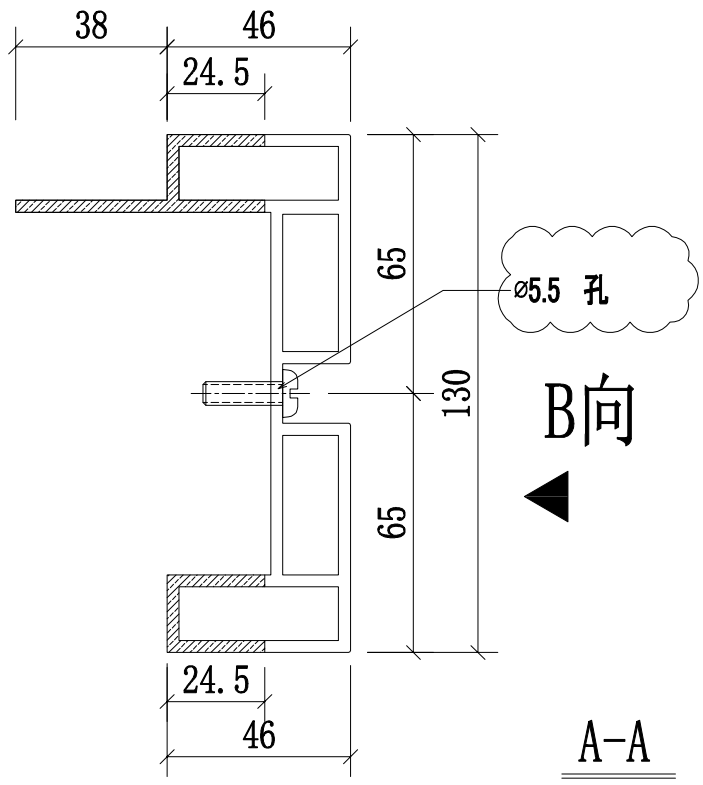


A-A
SCALE:2:1

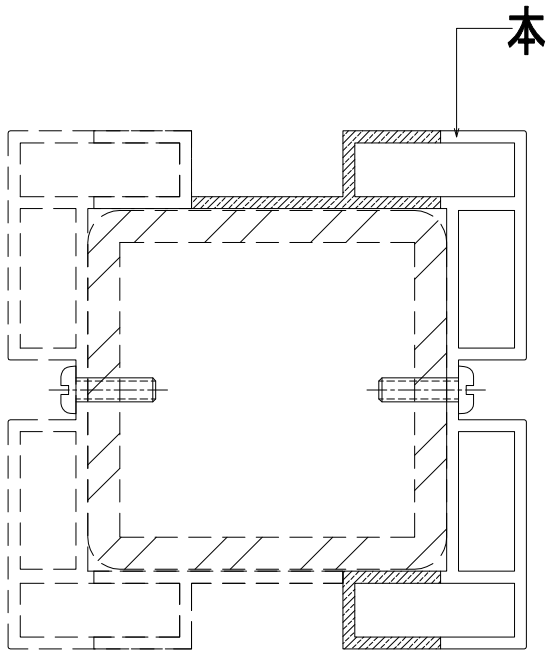


中間位置立柱拼裝圖

名稱	攔河中間鋁材立柱	制圖	CJM	2021.01.15	修改	A	B	
材料	X85899(A5)	復核	—	—	日期	2021.02.03	2021.03.24	
顏色	UCT806812XL-3	批準			圖號	510-MS23-LMU04		

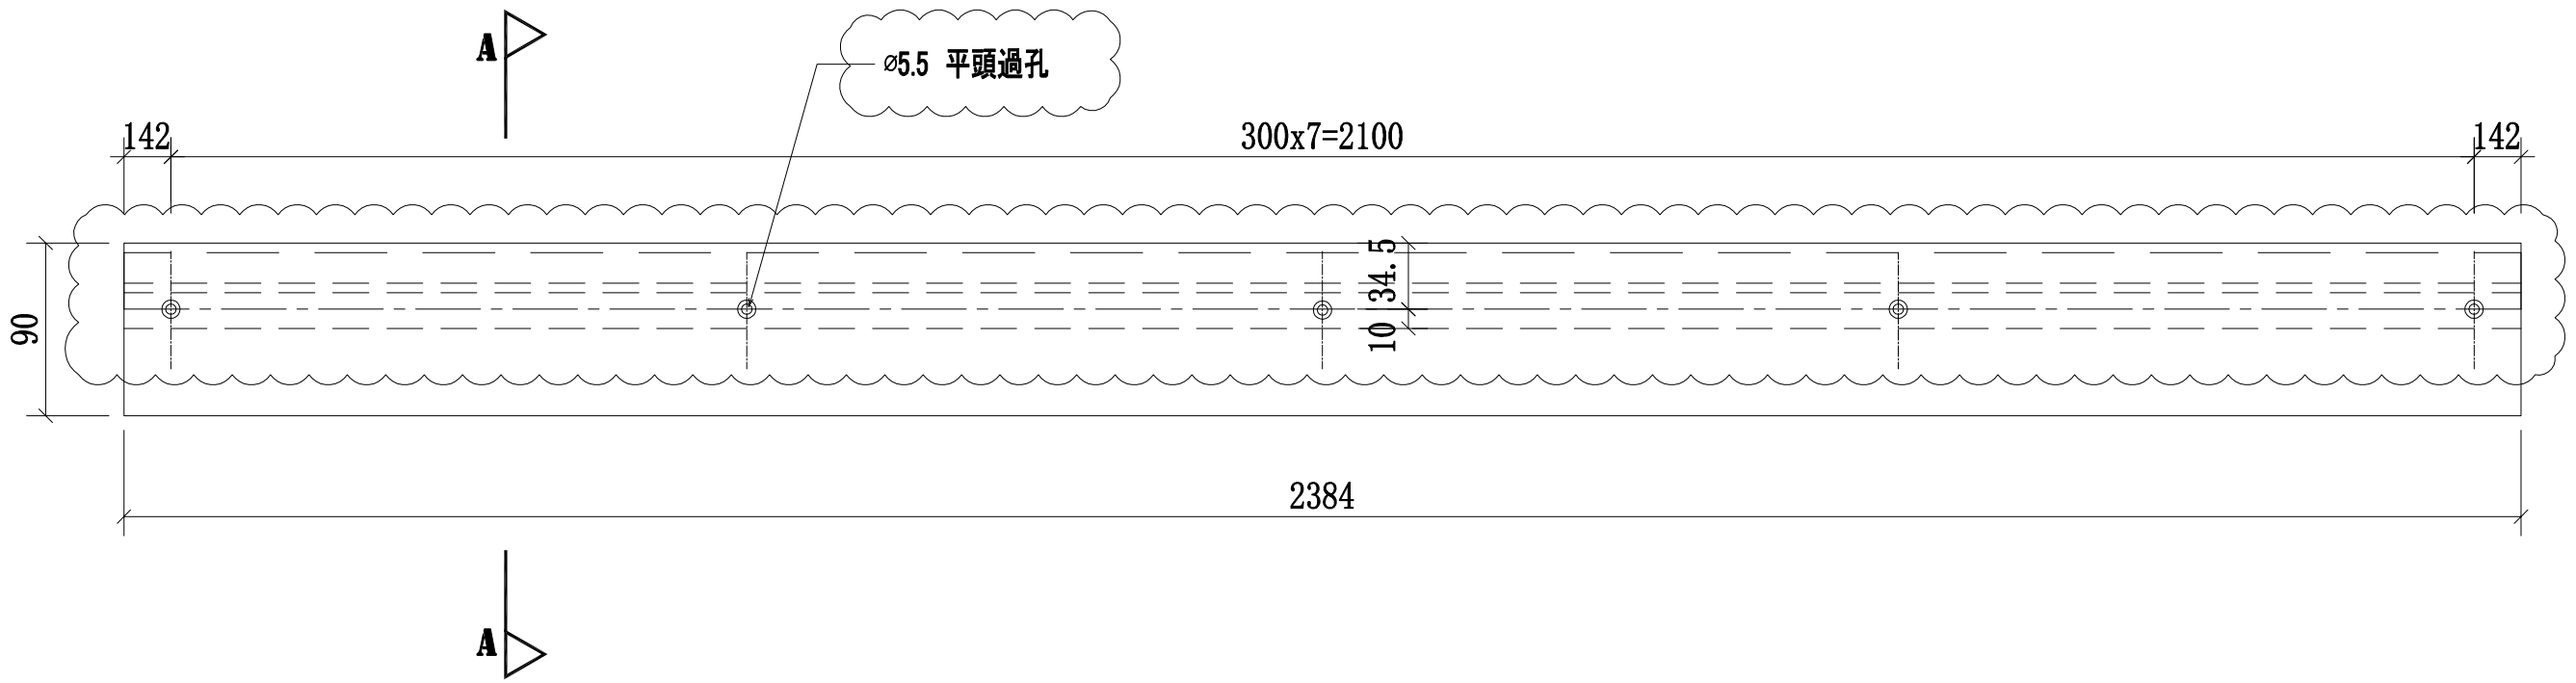

頂

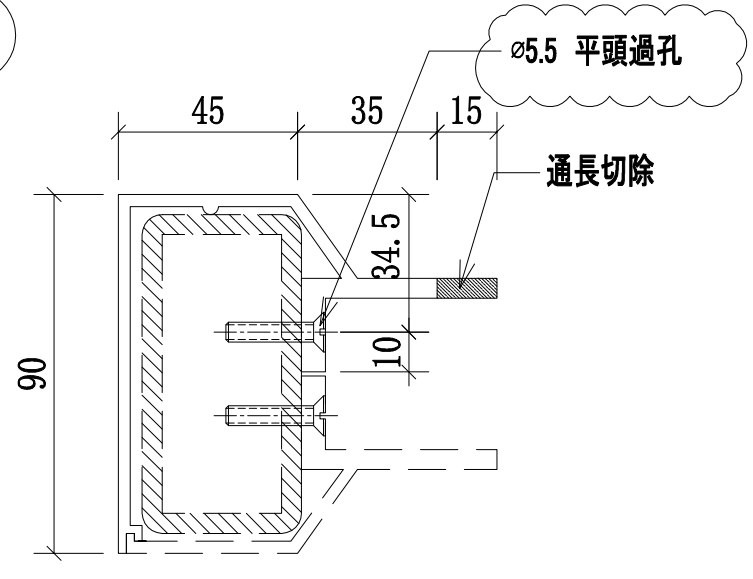

A-A

序號	物料編號	數量	L	A	MxN	使用位置	樓層
01	58-MS19-LTR01-A6(頂)	1	2384	142	300x7	SD-GB-5008	T1/(22F)
02	58A-MS20-LTR01-A6(頂)	1	2384	142	300x7	SD-GB-5008A	T3/(22F)
03	59-MS21-LTR01-A6(頂)	1	2384	142	300x7	SD-GB-5009	T3/(22F)
04	59A-MS22-LTR01-A6(頂)	1	2384	142	300x7	SD-GB-5009A	T1/(22F)
05	510-MS23-LTR01-A6(頂)	3	1218	159	300x3	SD-GB-5010	T1; T2; T3/(ROOF)
06	510-MS23-LTR02-A6(頂)	3	1100	100	300x3	SD-GB-5010	T1; T2; T3/(ROOF)
07	510-MS23-LTR03-A6(頂)	3	1218	159	300x3	SD-GB-5010	T1; T2; T3/(ROOF)
08	510A-MS24-LTR01-A6(頂)	2	1166	133	300x3	SD-GB-5010A	T1; T3/(ROOF)
09	510A-MS24-LTR02-A6(頂)	2	429	64.5	300x1	SD-GB-5010A	T1; T3/(ROOF)
10	510A-MS24-LTR03-A6(頂)	2	984	42	300x3	SD-GB-5010A	T1; T3/(ROOF)
11	510A-MS24-LTR04-A6(頂)	2	429	64.5	300x1	SD-GB-5010A	T1; T3/(ROOF)
12	510A-MS24-LTR05-A6(頂)	2	1166	133	300x3	SD-GB-5010A	T1; T3/(ROOF)


修改	日期	圖號
C	2021.03.23	58-MS19-LTR01-A6(頂)
B	2021.02.23	
A	2020.02.03	
2020.11.15	—	

制圖	復核	批準
CJM	—	


名稱	材料	顏色
欄河鋁橫梁	X85900(A6)	UCT806812XL-3

美特鋁質 有限公司
MIDI Aluminium Fabricator Ltd.

工程號	J-852	地盤	亞皆老街/欄河

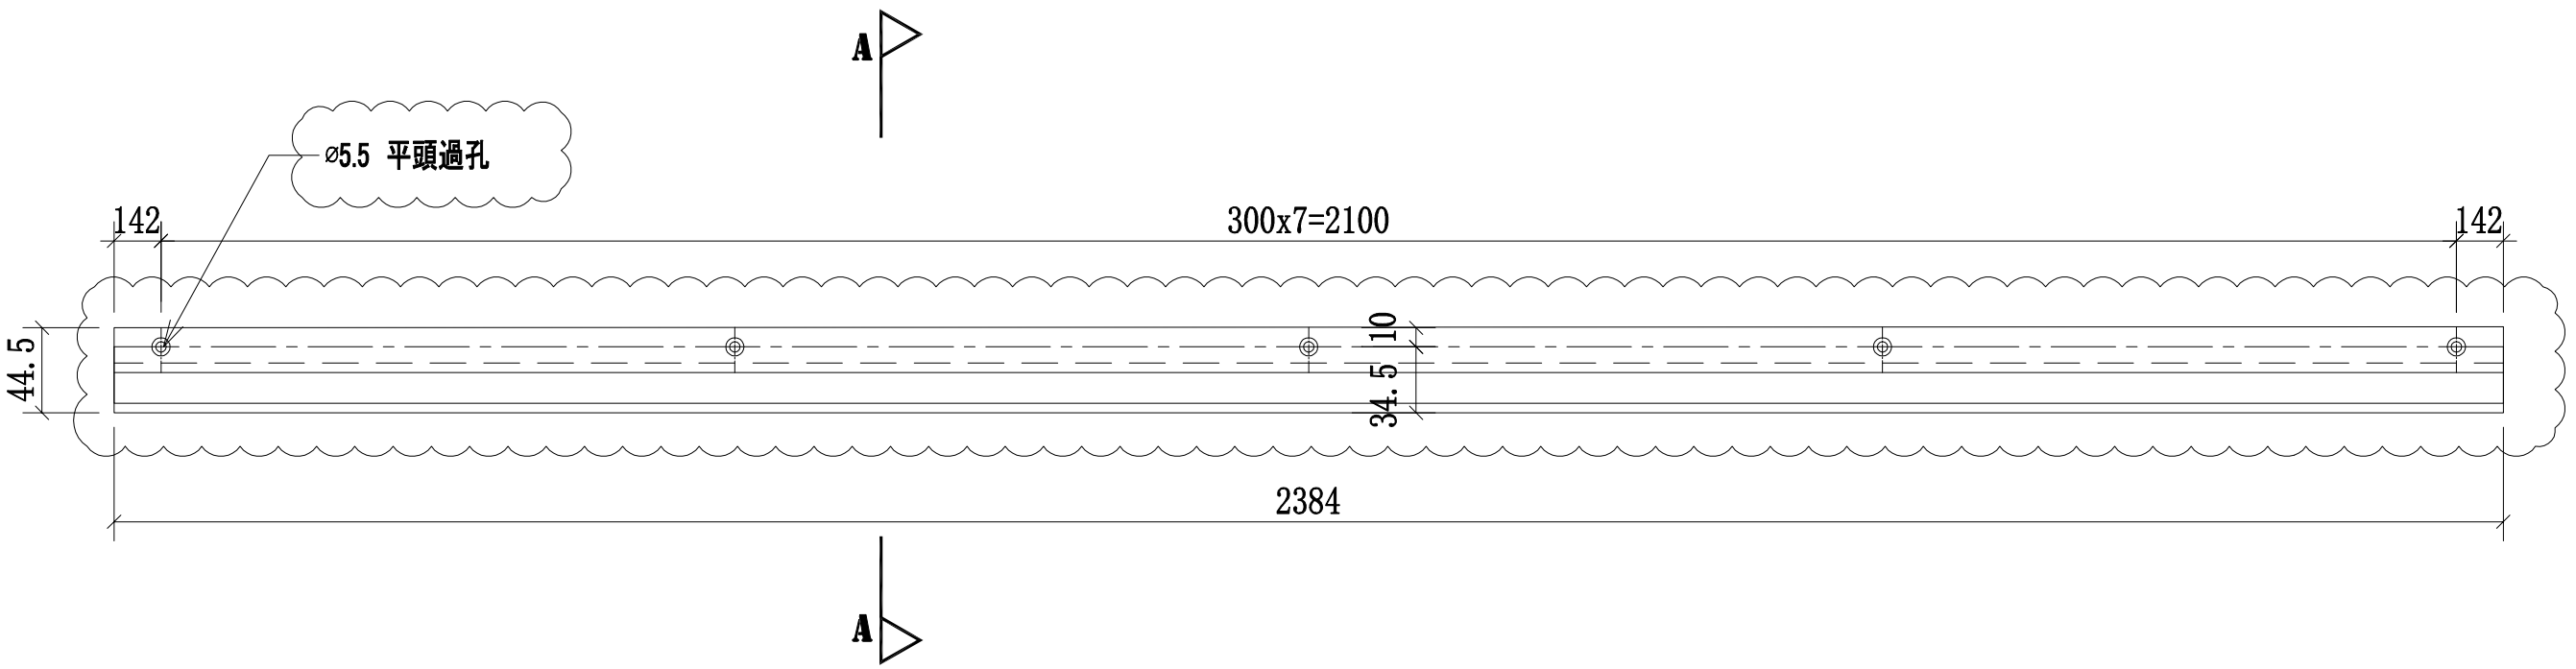

頂

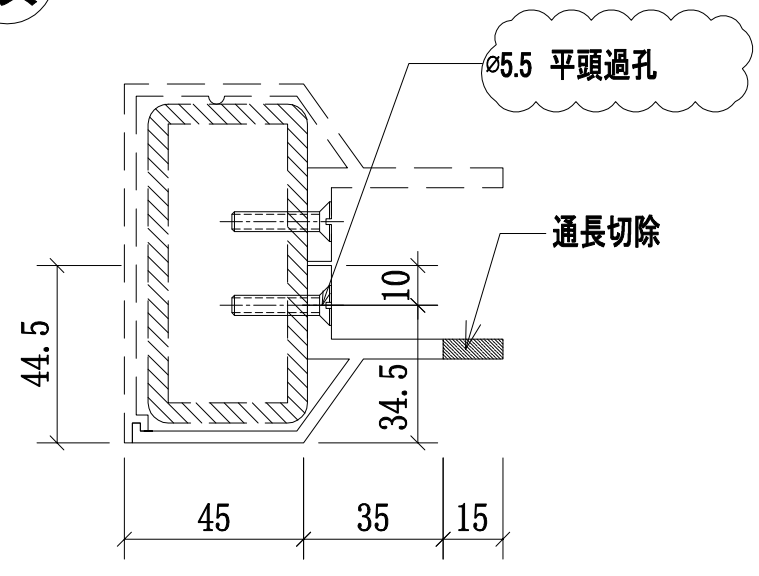

A-A

序號	物料編號	數量	L	A	MxN	使用位置	樓層
01	58-MS19-LTR01-A7(頂)	1	2384	142	300x7	SD-GB-5008	T1/(22F)
02	58A-MS20-LTR01-A7(頂)	1	2384	142	300x7	SD-GB-5008A	T3/(22F)
03	59-MS21-LTR01-A7(頂)	1	2384	142	300x7	SD-GB-5009	T3/(22F)
04	59A-MS22-LTR01-A7(頂)	1	2384	142	300x7	SD-GB-5009A	T1/(22F)
05	510-MS23-LTR01-A6(頂)	3	1218	159	300x3	SD-GB-5010	T1; T2; T3/(ROOF)
06	510-MS23-LTR02-A6(頂)	3	1100	100	300x3	SD-GB-5010	T1; T2; T3/(ROOF)
07	510-MS23-LTR03-A6(頂)	3	1218	159	300x3	SD-GB-5010	T1; T2; T3/(ROOF)
08	510A-MS24-LTR01-A6(頂)	2	1166	133	300x3	SD-GB-5010A	T1; T3/(ROOF)
09	510A-MS24-LTR02-A6(頂)	2	429	64.5	300x1	SD-GB-5010A	T1; T3/(ROOF)
10	510A-MS24-LTR03-A6(頂)	2	984	42	300x3	SD-GB-5010A	T1; T3/(ROOF)
11	510A-MS24-LTR04-A6(頂)	2	429	64.5	300x1	SD-GB-5010A	T1; T3/(ROOF)
12	510A-MS23-LTR05-A6(頂)	2	1166	133	300x3	SD-GB-5010A	T1; T3/(ROOF)


修改	日期	圖號
C	2021.03.23	58-MS19-LTR01-A7(頂)
B	2021.02.23	
A	2020.02.03	
2021.01.15	—	

制圖	復核	批準
CJM	—	


名稱	材料	顏色
攔河鋁橫梁	X85901(A7)	UCT80812XL-3

美特鋁質 有限公司
MIDI Aluminium Fabricator Ltd.

工程號	J-852	地盤	亞皆老街/攔河

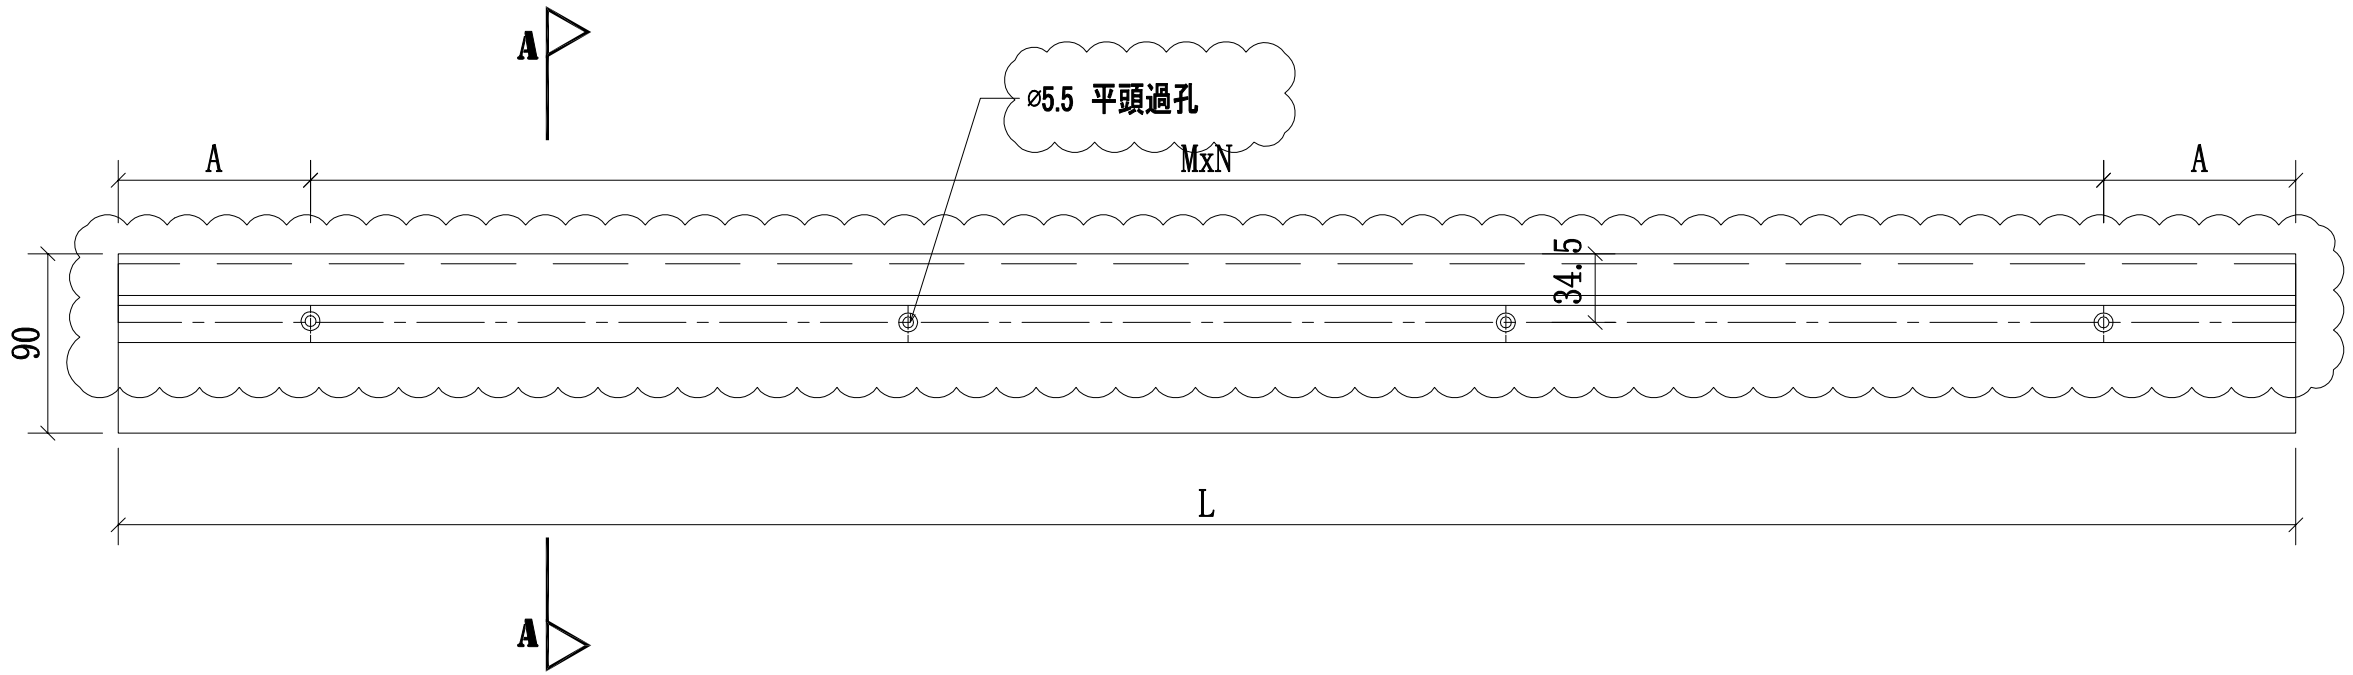

底

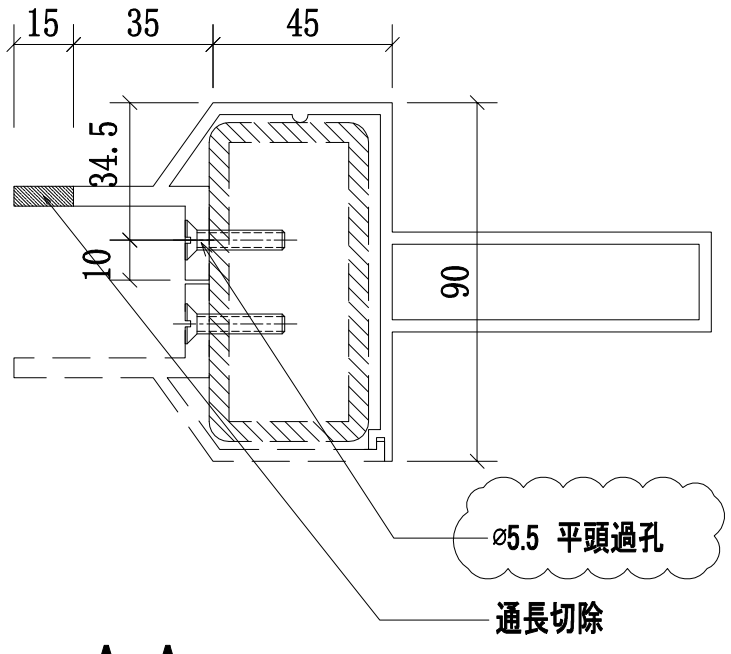


A-A

序號	物料編號	數量	L:	A:	MxN:	使用位置	樓層
01	58-MS19-LTR01-A8(底)	1	2384	142	300x7	SD-GB-5008	T1/(22F)
02	58A-MS20-LTR01-A8(底)	1	2384	142	300x7	SD-GB-5008A	T3/(22F)
03	59-MS21-LTR01-A8(底)	1	2384	142	300x7	SD-GB-5009	T3/(22F)
04	59A-MS22-LTR01-A8(底)	1	2384	142	300x7	SD-GB-5009A	T1/(22F)
05	510-MS23-LTR01-A8(底)	3	1218	159	300x3	SD-GB-5010	T1; T2; T3/(ROOF)
06	510-MS23-LTR02-A8(底)	3	1100	100	300x3	SD-GB-5010	T1; T2; T3/(ROOF)
07	510-MS23-LTR03-A8(底)	3	1218	159	300x3	SD-GB-5010	T1; T2; T3/(ROOF)
08	510A-MS24-LTR01-A8(底)	2	1166	133	300x3	SD-GB-5010A	T1; T3/(ROOF)
09	510A-MS23-LTR02-A8(底)	2	429	64.5	300x1	SD-GB-5010A	T1; T3/(ROOF)
10	510A-MS24-LTR03-A8(底)	2	984	42	300x3	SD-GB-5010A	T1; T3/(ROOF)
11	510A-MS24-LTR04-A8(底)	2	429	64.5	300x1	SD-GB-5010A	T1; T3/(ROOF)
12	510A-MS24-LTR05-A8(底)	2	1166	133	300x3	SD-GB-5010A	T1; T3/(ROOF)


修改	A	B	C
日期	2020.02.03	2021.02.23	2021.03.23
圖號	58-MS19-TR01-A8(底)		
2021.01.15	—		
制圖	CJM		
復核	—		
批準			
名稱	欄河鋁橫梁		
材料	X85902(A8)		
顏色	UCT806812XL-3		

美特鋁質 有限公司
MIDI Aluminium Fabricator Ltd.

工程號	J-852	地盤	亞皆老街/欄河

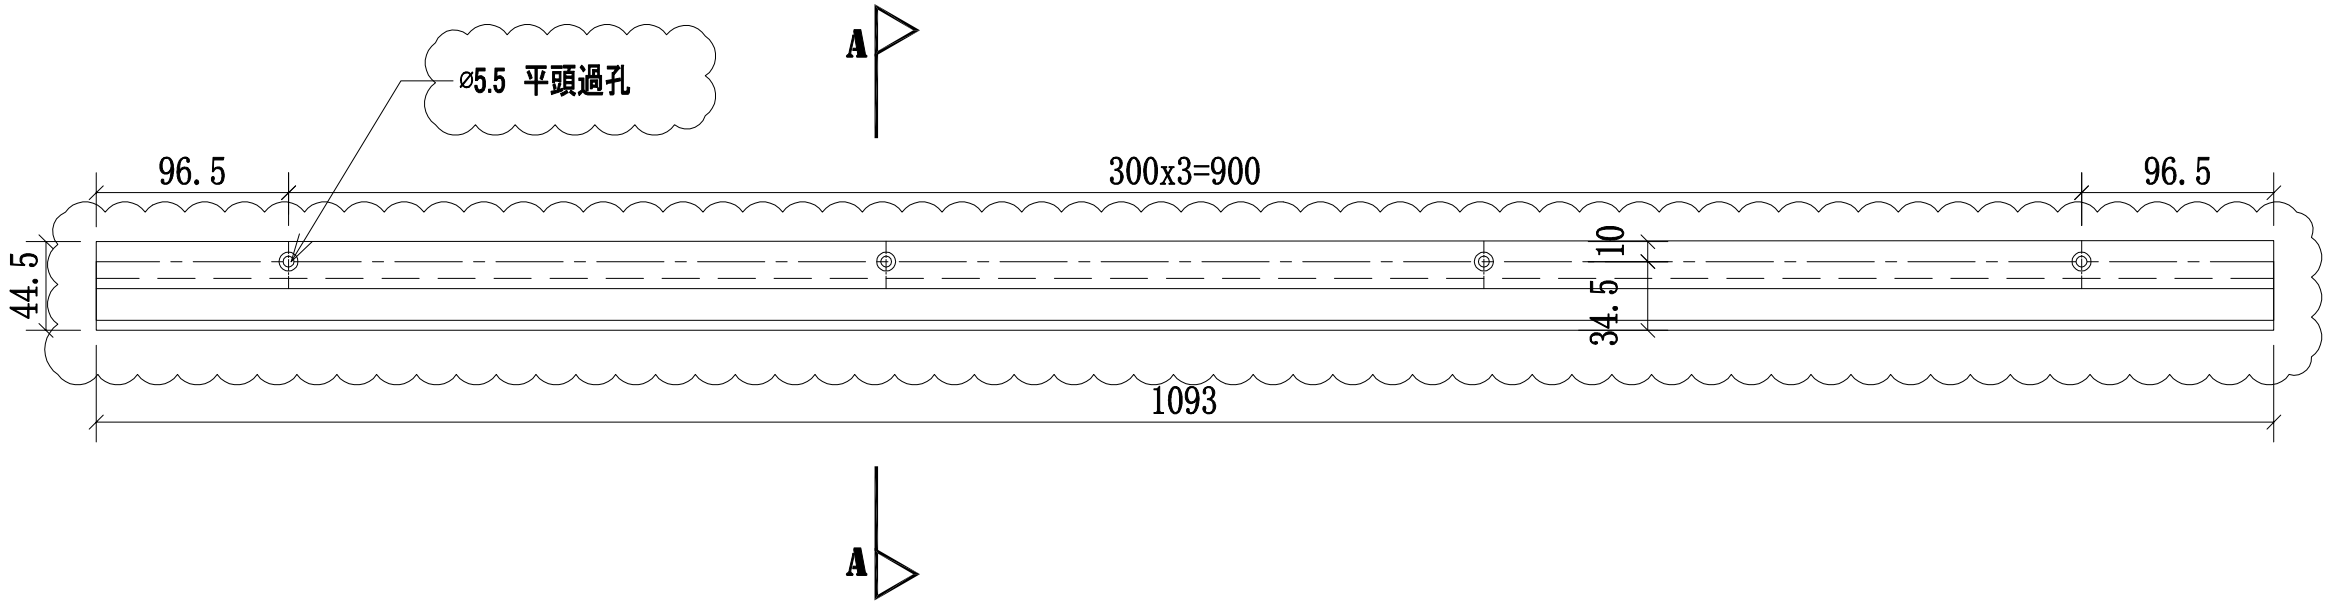

底

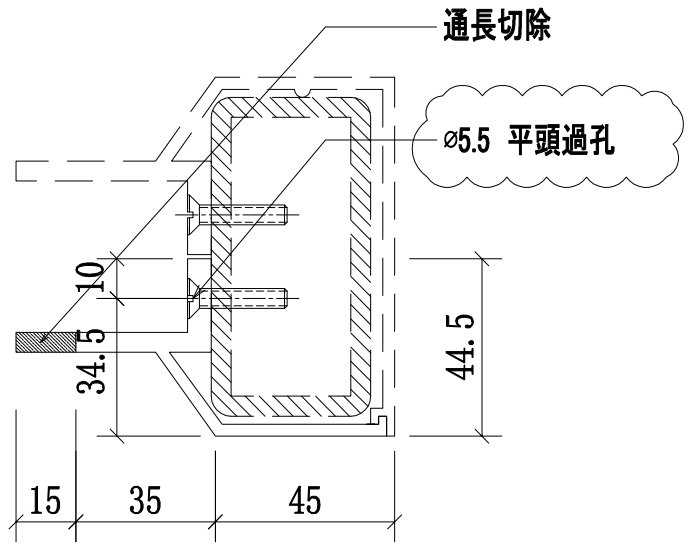

A-A

序號	物料編號	數量	L:	A:	MxN:	使用位置	樓層
01	58-MS19-LTR01-A7(底)	1	2384	142	300x7	SD-GB-5008	T1/(22F)
02	58A-MS20-LTR01-A7(底)	1	2384	142	300x7	SD-GB-5008A	T3/(22F)
03	59-MS21-LTR01-A7(底)	1	2384	142	300x7	SD-GB-5009	T3/(22F)
04	59A-MS22-LTR01-A7(底)	1	2384	142	300x7	SD-GB-5009A	T1/(22F)
05	510-MS23-LTR01-A7(底)	3	1218	159	300x3	SD-GB-5010	T1; T2; T3/(ROOF)
06	510-MS23-LTR02-A7(底)	3	1100	100	300x3	SD-GB-5010	T1; T2; T3/(ROOF)
07	510-MS23-LTR03-A7(底)	3	1218	159	300x3	SD-GB-5010	T1; T2; T3/(ROOF)
08	510A-MS24-LTR01-A7(底)	2	1166	133	300x3	SD-GB-5010A	T1; T3/(ROOF)
09	510A-MS24-LTR02-A7(底)	2	429	64.5	300x1	SD-GB-5010A	T1; T3/(ROOF)
10	510A-MS24-LTR03-A7(底)	2	984	42	300x3	SD-GB-5010A	T1; T3/(ROOF)
11	510A-MS24-LTR04-A7(底)	2	429	64.5	300x1	SD-GB-5010A	T1; T3/(ROOF)
12	510A-MS24-LTR05-A7(底)	2	1166	133	300x3	SD-GB-5010A	T1; T3/(ROOF)

修改	A	B	C
日期	2020.02.03	2021.02.23	2021.03.23
圖號	58-MS19-TR01-A7(底)		

2021.01.15	CJM		
-	-		

名稱	欄河鋁橫梁		
材料	X85901(A7)		
顏色	UCT80812XL-3		

美特鋁質 有限公司
MIDI Aluminium Fabricator Ltd.

工程號	J-852
地盤	亞皆老街/欄河