



工程指示 / 要求簡箋(E.I.)

工程指示編號：EI / 4073 / 21

修改版次：

工程編號：J - 852

工程名稱：亞皆老街中電

工程項目：佛沙窗 生窗欄河拍蓋 (X85764)

收件人：生統

發件人：Ant Yeung

日期：24/11/2021

要求提供 / 確認 事項：

- () 初步鋁料 B.M. () 加工拆圖，然後生產 () 尺寸表
- () 正式鋁料 B.M. () 技術上資料 / 指示 () 報價
- () 配件 B.M. () 樣辦或貨品說明書 () 分判合約
- () 其他：_____

內容：

因應現場調較生窗欄河玻璃高度，需補出拍蓋送地盤安裝。

直開料

現重新加工拍蓋 X85764 (L=95mm). 共: 2190 件.

請在 2021.11.30 前完成上列要求。

附：

- 原合約工程包 原合約工程加 / 減賬 新工程報價

原因：-_____

分發東莞各部門：

- () 生產技術總監 連附件 () 技術部 連附件 () 生產部 連附件 () 機械設計部 連附件
- () 採購部 連附件 () 生產統籌部 連附件 梅 () 小羅&清 連附件
- () 質檢部 連附件 () 會計部 連附件 () 報關組 連附件 () 其他 楊榮輝 連附件

分發其他分判：

- (v) 水洪 連附件

分發香港各部門：

- () 行政部 連附件 () 會計部 連附件 () 統籌部 連附件 () 工程部地盤科文 連附件 祥哥
- () 採購部 連附件 () QS 部 連附件 () 維修部 連附件 () 其他 _____ 連附件

傳遞編號：

HK 2142 / 21

發件人簽署：

項目經理簽署：

(Handwritten signature)



美特鋁質有限公司
MIDI ALUMINIUM FABRICATOR LTD.

Our ref. MC/40310/852

2021年7月16日

金門建築有限公司
何文田亞皆老街139-147號

電郵及郵遞

收件人: Mr Dick Yuen / Ms Penny Chau

Dear Sir,

項目: 何文田亞皆老街139-147號
生窗欄河玻璃確認事項 (CL016)

您們好!

在2021年6月3日地盤會議,與業主、顧問一同視察現場T3, 5/F 樣板層,有關生窗欄河玻璃確認事項:

因現場地台做高,本司在按批圖生產情況下(請參考附件1及2),生窗欄河玻璃不能符合BD規例由完成面(F.F.L.)至欄河玻璃頂最少1100mm(請參考附件3)。

- 1) 生窗欄河玻璃不會加高,則師指出因會影響 openable area,反對加高生窗欄河玻璃,需由本司現場調整高度。
- 2) T3, 5/F 樣板層已在現場執修,按現場情況調整玻璃安裝高度,當中包括更換欄河底面蓋,削短欄河頂面蓋及調整托欄河玻璃鋁角,涉及額外物料及工數(請參考附件4)。
- 3) 因應地盤進度,大貨欄河玻璃及欄河玻璃槽蓋已按批圖尺寸生產,因以上情況導致的所有額外成本,包括重新生產鋁料,現場執修工數,本司保留追討。

此謝

美特鋁質有限公司

繆靄超
董事總經理

附件: 共四頁

抄送: 金門 - Mr. Chris Kwok / Ms. Myra Li / Mr. Sam Tang (電郵)
 - Ms. Esther Chung / Mr. Jackson Mok
 信和 - Mr. Billy Tang / Mr. Jimmy Cheung / (電郵)
 - Mr. Terry Wan / Mr. Jaja Wong
 AGC - Mr. Raymond Ho / Mr. Eliot Chan (電郵)
 邁進 - Mr. Brian Leung / Mr. Nigel Lo (電郵)
 - Ms. Eunice Yan / Ms. Cosimo Wong
 - Mr. Neo Wong

FM/MT/DW/AY/EL/KL/wk


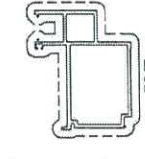
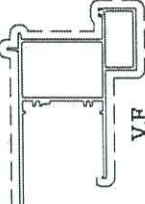
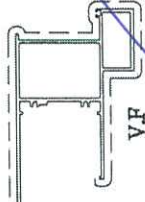
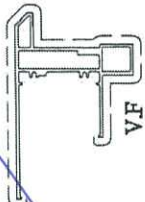
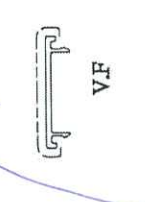
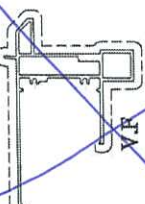

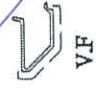
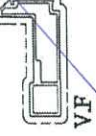
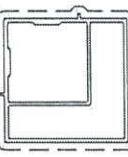
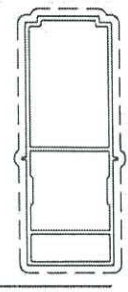
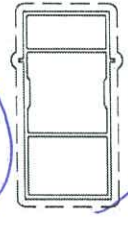
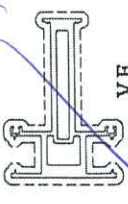
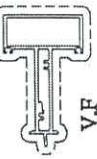
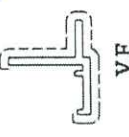
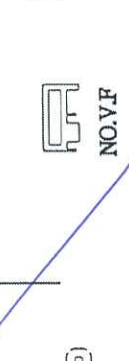

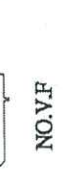


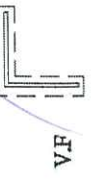



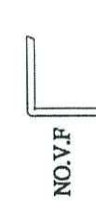
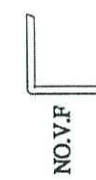

九龍茶果嶺道610號生利工業中心1樓6-8號
Units 6-8, 1st Floor, Sunray Industrial Centre, 610 Cha Kwo Ling Road, Kln.
TEL. (電話): 2348 9211 FAX. (傳真): 2772 7666 E-mail Address (電郵): midi@midilt.com.hk.



ISO 9001:2015
Certificate No: CC 1795

J-852佛沙窗鋁料模圖-1

直口開料
L=95
共2190件

 模號: X85759 名稱: 70生窗邊框 合金狀態: 6063-T6 重量: 3.578KG/M V.F.: 321.08 mm	 模號: X85760 名稱: 70生窗主企框 合金狀態: 6063-T6 重量: 2.437KG/M V.F.: 438.64 mm	 模號: X85761 名稱: 70生窗頂框 合金狀態: 6063-T6 重量: 3.762KG/M V.F.: 498.91 mm	 模號: X85762 名稱: 70生窗底框 合金狀態: 6063-T6 重量: 3.708KG/M V.F.: 487.97 mm	 模號: X85763 名稱: 70硬窗邊框 合金狀態: 6063-T6 重量: 3.442KG/M V.F.: 378.76 mm	 模號: X85764 名稱: 70生窗拍蓋 合金狀態: 6063-T6 重量: 0.079KG/M V.F.: 26.36 mm	 模號: X85766 名稱: 70硬窗頂框 合金狀態: 6063-T6 重量: 3.496KG/M V.F.: 397.71 mm
 模號: X85767 名稱: 70生窗玉 合金狀態: 6063-T6 重量: 1.821KG/M V.F.: 383.27 mm	 模號: X85768 名稱: 70窗玻璃線 合金狀態: 6063-T6 重量: 0.189KG/M V.F.: 32.38 mm	 模號: X85769 名稱: 70窗窗主企框 合金狀態: 6063-T6 重量: 2.174KG/M V.F.: 306.07 mm	 模號: X85770 名稱: 70窗轉角夾通 合金狀態: 6063-T6 重量: 4.327KG/M V.F.: 414.45 mm	 模號: X85771 名稱: 70窗200夾通 合金狀態: 6063-T6 重量: 5.616KG/M V.F.: 533.94 mm	 模號: X85772 名稱: 70窗150夾通 合金狀態: 6063-T6 重量: 4.717KG/M V.F.: 454.45 mm	 模號: X85773 名稱: 70生窗中企框 合金狀態: 6063-T6 重量: 3.146KG/M V.F.: 460.5 mm
 模號: X85775 名稱: 70生窗中生中橫 合金狀態: 6063-T6 重量: 2.425KG/M V.F.: 383.23 mm	 模號: X85776 名稱: 70窗玻璃夾角 合金狀態: 6063-T6 重量: 0.337KG/M V.F.: 49.78 mm	 模號: X85778 名稱: 70窗窗仔網框 合金狀態: 6063-T6 重量: 0.583KG/M V.F.: 95.91 mm	 模號: X85785 名稱: 生窗窗壓扣(玉) 合金狀態: 6063-T6 重量: 0.544KG/M V.F.: -	 模號: X85786 名稱: 生窗窗壓扣(框) 合金狀態: 6063-T6 重量: 0.485KG/M V.F.: -	 模號: X85819 名稱: 70窗主企框外蓋 合金狀態: 6063-T6 重量: 0.147KG/M V.F.: 51.18 mm	 模號: X85820 名稱: 70窗主企框室外蓋 合金狀態: 6063-T6 重量: 0.121KG/M V.F.: 41.68 mm
 模號: FA0000541 名稱: 60*60*3鋁角 合金狀態: 6063-T6 重量: 0.948KG/M V.F.: 240 mm	 模號: XB43331 名稱: 50窗百頁片 合金狀態: 6063-T6 重量: 0.896KG/M V.F.: 239 mm	 模號: PE0E10029 名稱: 15*15*1.6鋁角 合金狀態: 6063-T6 重量: 0.123KG/M V.F.: -	 模號: X85824 名稱: 多點鎖拉巴 合金狀態: 6061-T6 重量: 0.139KG/M V.F.: 14.84 mm	 模號: X85823 名稱: 生窗玉窗角碼 合金狀態: 6063-T6 重量: 1.941KG/M V.F.: -	 NO.VF	 NO.VF

美特鋁質有限公司 M.T. Aluminium Fabricator Ltd.		工程號: J852	計算: sdc	日期: 2021.02.20	送呈:	計算參考數值/屬位置分格										玻璃派窗表						
地盤用玻璃B.M.表		地盤名稱:	棟別:	日期:	版本:																	
BM編號:		項目類別:	佛沙窗高層-T1-(22F*23F)		日期:	A/C Code:																
修改版次:		D-2021.08.30		總計玻璃面積 (平方米):		554.73																
序號	修改內容	玻璃圖號	顏色與類型	厚度 (mm)	玻璃尺寸		數量 (塊)	總面積 (平方米)	使用位置	窗號	單位	分類類型	樓層	分格間度	玻璃見光 (闊)	玻璃訂貨尺寸 (闊)	玻璃高度	玻璃見光 (高)	玻璃訂貨尺寸 (高)	22F	23F	合計
					寬度 (W mm)	高度 (H mm)																
		GL03-A01	D 21016040 6mm+12mm AIR GAP+6mm THK. I.G.U. Low e: SETCO-83T	24.0	601.0	2201.0	2	2.65	22W1/T1A	T1	A	生窗	22F	800.00	577.00	601.00	2400.00	2177.00	2201.00	2	2	
		GL03-A01			601.0	2201.0	2	2.65	22W2/T1A	T1	A	生窗	23F	800.00	577.00	601.00	2400.00	2177.00	2201.00	2	2	
		GL03-A01			601.0	2201.0	2	2.65	22W5/T1A	T1	A	生窗	22F	800.00	577.00	601.00	2400.00	2177.00	2201.00	2	2	
		GL03-A01			601.0	2201.0	2	2.65	23W1/T1A	T1	A	生窗	23F	800.00	577.00	601.00	2400.00	2177.00	2201.00	2	2	
		GL03-A01			601.0	2201.0	2	2.65	23W2/T1A	T1	A	生窗	23F	800.00	577.00	601.00	2400.00	2177.00	2201.00	2	2	
		GL03-A01			601.0	2201.0	2	2.65	23W5/T1A	T1	A	生窗	23F	800.00	577.00	601.00	2400.00	2177.00	2201.00	2	2	
		GL03-A02			596.0	2201.0	2	125.00	22W4/T1C	T1	C	生窗	22F	750.00	572.00	596.00	2400.00	2177.00	2201.00	2	2	
		GL03-A02			596.0	2201.0	2	125.00	22W3/T1C	T1	C	生窗	22F	750.00	572.00	596.00	2400.00	2177.00	2201.00	2	2	
		GL03-A02			596.0	2201.0	2	125.00	23W4/T1C	T1	C	生窗	23F	750.00	572.00	596.00	2400.00	2177.00	2201.00	2	2	
		GL03-A02			596.0	2201.0	2	125.00	23W3/T1C	T1	C	生窗	23F	750.00	572.00	596.00	2400.00	2177.00	2201.00	2	2	
		GL03-A04			396.0	2201.0	2	1.74	22W5/T1C	T1	C	生窗	22F	550.00	372.00	396.00	2400.00	2177.00	2201.00	2	2	
		GL03-A04			396.0	2201.0	2	1.74	23W5/T1C	T1	C	生窗	23F	550.00	372.00	396.00	2400.00	2177.00	2201.00	2	2	
	C-暫停出貨	GL03-A05			385.0	2345.0	1	0.90	22W4/T1A	T1	A	生窗	22F	490.00	361.00	385.00	2450.00	2321.00	2345.00	1	1	
	C-暫停出貨	GL03-A05			385.0	2345.0	1	0.90	23W4/T1A	T1	A	生窗	23F	490.00	361.00	385.00	2450.00	2321.00	2345.00	1	1	
		GL03-A07			346.0	1496.0	2	1.04	22W6/T1C	T1	C	生窗	23F	500.00	322.00	346.00	1650.00	1472.00	1496.00	2	2	
		GL03-A07			346.0	1496.0	2	1.04	23W6/T1C	T1	C	生窗	23F	500.00	322.00	346.00	1650.00	1472.00	1496.00	2	2	
		GL03-A08	851.0	1486.0	1	1.26	22W13/T1A	T1	A	生窗	22F	1050.00	827.00	851.00	1640.00	1462.00	1486.00	1	1			
		GL03-A08	851.0	1486.0	1	1.26	23W13/T1A	T1	A	生窗	22F	1050.00	827.00	851.00	1640.00	1462.00	1486.00	1	1			
	D-放行	GL03-A10			421.0	1531.0	2	1.29	22W14/T1A	T1	A	生窗	22F	575.00	397.00	421.00	1640.00	1507.00	1531.00	2	2	
	D-放行	GL03-A10			421.0	1531.0	2	1.29	23W14/T1A	T1	A	生窗	23F	575.00	397.00	421.00	1640.00	1507.00	1531.00	2	2	
					合計:		36	528.34													0	
		GL01-A01	D 20120140	30.0	1296.0	2336.0	1	3.03	22W1/T1A	T1	A	樓窗	22F	1360.00	1260.00	1296.00	2400.00	2300.00	2336.00	1	1	
		GL01-A01			1296.0	2336.0	1	3.03	23W1/T1A	T1	A	樓窗	23F	1360.00	1260.00	1296.00	2400.00	2300.00	2336.00	1	1	
		GL01-A02			896.0	2336.0	1	2.09	22W2/T1A	T1	A	樓窗	22F	960.00	860.00	896.00	2400.00	2300.00	2336.00	1	1	
		GL01-A02			896.0	2336.0	1	2.09	23W2/T1A	T1	A	樓窗	23F	960.00	860.00	896.00	2400.00	2300.00	2336.00	1	1	
	D-放行	GL01-A06	LOW E: SETCO-83T	30.0	963.0	468.0	1	0.45	22W14/T1A	T1	A	樓窗	22F	1150.00	927.00	963.00	610.00	432.00	468.00	1	1	
	D-放行	GL01-A06			963.0	468.0	1	0.45	23W14/T1A	T1	A	樓窗	23F	1150.00	927.00	963.00	610.00	432.00	468.00	1	1	
		GL01-A07			863.0	468.0	1	0.40	22W13/T1A	T1	A	樓窗	22F	1050.00	827.00	863.00	610.00	432.00	468.00	1	1	
		GL01-A07			863.0	468.0	1	0.40	23W13/T1A	T1	A	樓窗	23F	1050.00	827.00	863.00	610.00	432.00	468.00	1	1	
					合計:		8	11.95													0	
		GL01a-A01	8mm+9mm AIR GAP+12mm THK. I.G.U.	29.0	2100.0	2340.0	1	4.91	22W5/T1A	T1	A	樓窗	22F	2160.00	2060.00	2100.00	2400.00	2300.00	2340.00	1	1	
		GL01a-A01	8mm+9mm AIR GAP+12mm THK. I.G.U.	29.0	2100.0	2340.0	1	4.91	23W5/T1A	T1	A	樓窗	23F	2160.00	2060.00	2100.00	2400.00	2300.00	2340.00	1	1	
					合計:		2	4.91													0	
	B-放行	GL04-A01	10mm THK. TEMPERED GLASS (PROTECTIVE BARRIER) (D20070686)	10.0	666.0	593.0	2	0.79	22W1/T1A	T1	A	欄河	22F	800.00	646.00	666.00	593.00	593.00	593.00	2	2	
	B-放行	GL04-A01			666.0	593.0	2	0.79	22W2/T1A	T1	A	欄河	22F	800.00	646.00	666.00	593.00	593.00	593.00	2	2	
	B-放行	GL04-A01			666.0	593.0	2	0.79	22W5/T1A	T1	A	欄河	22F	800.00	646.00	666.00	593.00	593.00	593.00	2	2	
	B-放行	GL04-A01			666.0	593.0	2	0.79	23W1/T1A	T1	A	欄河	23F	800.00	646.00	666.00	593.00	593.00	593.00	2	2	
	B-放行	GL04-A01			666.0	593.0	2	0.79	23W2/T1A	T1	A	欄河	23F	800.00	646.00	666.00	593.00	593.00	593.00	2	2	
	B-放行	GL04-A01			666.0	593.0	2	0.79	23W5/T1A	T1	A	欄河	23F	800.00	646.00	666.00	593.00	593.00	593.00	2	2	
	B-放行	GL04-A02			661.0	593.0	2	0.78	22W4/T1C	T1	C	欄河	22F	750.00	641.00	661.00	593.00	593.00	593.00	2	2	
	B-放行	GL04-A02			661.0	593.0	2	0.78	22W3/T1C	T1	C	欄河	22F	750.00	641.00	661.00	593.00	593.00	593.00	2	2	
	B-放行	GL04-A02			661.0	593.0	2	0.78	23W4/T1C	T1	C	欄河	23F	750.00	641.00	661.00	593.00	593.00	593.00	2	2	
	B-放行	GL04-A02			661.0	593.0	2	0.78	23W3/T1C	T1	C	欄河	23F	750.00	641.00	661.00	593.00	593.00	593.00	2	2	
	B-放行	GL04-A04			461.0	593.0	2	0.55	22W5/T1C	T1	C	欄河	22F	550.00	441.00	461.00	593.00	593.00	593.00	2	2	
	B-放行	GL04-A04			461.0	593.0	2	0.55	23W5/T1C	T1	C	欄河	23F	550.00	441.00	461.00	593.00	593.00	593.00	2	2	
	B-放行	GL04-A05			441.0	463.0	1	0.20	22W4/T1A	T1	A	欄河	22F	490.00	421.00	441.00	463.00	463.00	463.00	1	1	
	B-放行	GL04-A05			441.0	463.0	1	0.20	23W4/T1A	T1	A	欄河	23F	490.00	421.00	441.00	463.00	463.00	463.00	1	1	
	B-放行	GL04-A10			486.0	73.0	2	0.07	22W14/T1A	T1	A	欄河	22F	575.00	466.00	486.00	73.00	73.00	73.00	2	2	
	B-放行	GL04-A10			486.0	73.0	2	0.07	23W14/T1A	T1	A	欄河	23F	575.00	466.00	486.00	73.00	73.00	73.00	2	2	
					合計:		30	9.52													0	
					總合計:		76	554.73														0
加工注意事項:		1).本表中之所有玻璃顏色特定。 2).本表中之所有玻璃對角線尺寸偏差要求不超過±2mm。 3).本表中之玻璃要求相鄰邊處理並倒角,而所有玻璃之入牆方向需保持一致。 4).本表中之所有玻璃成品均高雙面保護,用透明膠電線紙加四周一吋PK白膠紙做雙面加圍保護處理。 5).本表中之所有玻璃成品均高注明室內外及其玻璃圖號,以便識別。										包箱分類		廁所		廚房						

C版:則針對更改磨砂玻璃位置,暫停出貨的玻璃須仍為磨砂玻璃,請參考: E13533 + E13533

美特鋁業有限公司 MTR Aluminium Fabricator Ltd.		工程號: J852	計算: sdc	日期: 2021.02.20	送呈:	計算參考數值/所屬位置分格										玻璃派窗表								
地盤用玻璃B.M.表		項目類別: 佛沙窗高層-T2-(2F+23F)	核對:	日期:	副本:																			
BM編號:	修改版次:	D-2021.08.30	總計玻璃面積(平方米):	92.65																				
序號	修改內容	玻璃圖號	顏色與類型	厚度 (mm)	玻璃尺寸		數量	總面積 (平方米)	使用位置	座號	單位	分類類型	樓層	分格 間距	玻璃寬度 (mm)	玻璃高度 (mm)	玻璃寬度 (mm)	玻璃高度 (mm)	玻璃寬度 (mm)	玻璃高度 (mm)	22F	23F	合計	
					寬度 (W mm)	高度 (H mm)																		
		GL03-A01	D > 1010046 6mm+12mm AIR GAP+6mm THK. I.G.U. Low e: E66-837	24.0	601.0	2201.0	2	2.65	22W3/T2A	T2	A	生窗	22F	800.00	577.00	601.00	2400.00	2177.00	2201.00	2		2		
		GL03-A01			601.0	2201.0	2	2.65	22W2/T2A	T2	A	生窗	22F	800.00	577.00	601.00	2400.00	2177.00	2201.00	2		2		
		GL03-A01			601.0	2201.0	2	2.65	22W2/T2B	T2	B	生窗	22F	800.00	577.00	601.00	2400.00	2177.00	2201.00	2		2		
		GL03-A01			601.0	2201.0	2	2.65	22W3/T2B	T2	B	生窗	22F	800.00	577.00	601.00	2400.00	2177.00	2201.00	2		2		
		GL03-A01			601.0	2201.0	2	2.65	23W10/T2A	T2	A	生窗	23F	800.00	577.00	601.00	2400.00	2177.00	2201.00		2	2		
		GL03-A01			601.0	2201.0	2	2.65	23W11/T2A	T2	A	生窗	23F	800.00	577.00	601.00	2400.00	2177.00	2201.00		2	2		
		GL03-A01			601.0	2201.0	2	2.65	23W3/T2A	T2	A	生窗	23F	800.00	577.00	601.00	2400.00	2177.00	2201.00		2	2		
		GL03-A02			596.0	2201.0	2	2.62	22W4/T2C	T2	C	生窗	22F	750.00	572.00	596.00	2400.00	2177.00	2201.00		2	2		
		GL03-A02			596.0	2201.0	2	2.62	22W3/T2C	T2	C	生窗	22F	750.00	572.00	596.00	2400.00	2177.00	2201.00		2	2		
		GL03-A02			596.0	2201.0	2	2.62	23W9/T2A	T2	A	生窗	23F	750.00	572.00	596.00	2400.00	2177.00	2201.00		2	2		
		GL03-A02			596.0	2201.0	2	2.62	23W4/T2A	T2	A	生窗	23F	750.00	572.00	596.00	2400.00	2177.00	2201.00		2	2		
		GL03-A02			596.0	2201.0	2	2.62	23W4/T2C	T2	C	生窗	23F	750.00	572.00	596.00	2400.00	2177.00	2201.00		2	2		
		GL03-A03			521.0	2201.0	2	2.29	22W7/T2A	T2	A	生窗	22F	720.00	497.00	521.00	2400.00	2177.00	2201.00		2	2		
		GL03-A03			521.0	2201.0	2	2.29	22W7/T2B	T2	B	生窗	22F	720.00	497.00	521.00	2400.00	2177.00	2201.00		2	2		
		GL03-A04			396.0	2201.0	2	1.74	22W5/T2C	T2	C	生窗	22F	550.00	372.00	396.00	2400.00	2177.00	2201.00		2	2		
		GL03-A04			396.0	2201.0	2	1.74	23W5/T2C	T2	C	生窗	23F	550.00	372.00	396.00	2400.00	2177.00	2201.00		2	2		
		C-暫停出貨 GL03-A05			385.0	2345.0	1	0.90	23W15/T2A	T2	A	生窗	23F	490.00	361.00	385.00	2450.00	2321.00	2345.00			1	1	
		GL03-A06			521.0	1496.0	2	1.56	23W5/T2A	T2	A	生窗	23F	720.00	497.00	521.00	1650.00	1472.00	1496.00			2	2	
		GL03-A07			346.0	1496.0	2	1.04	22W6/T2C	T2	C	生窗	22F	500.00	322.00	346.00	1650.00	1472.00	1496.00			2	2	
		GL03-A07			346.0	1496.0	2	1.04	23W6/T2C	T2	C	生窗	23F	500.00	322.00	346.00	1650.00	1472.00	1496.00			2	2	
		D-放行 GL03-A09	521.0	1531.0	2	1.60	23W8/T2A	T2	A	生窗	23F	675.00	497.00	521.00	1640.00	1507.00	1531.00			2	2			
		B-暫停出貨 GL03-A11	321.0	1531.0	1	0.49	22W5/T2A	T2	A	生窗	22F	520.00	297.00	321.00	1640.00	1507.00	1531.00			1	1			
		B-暫停出貨 GL03-A11	321.0	1531.0	1	0.49	22W5/T2B	T2	B	生窗	22F	520.00	297.00	321.00	1640.00	1507.00	1531.00			1	1			
		B-暫停出貨 GL03-A11	321.0	1531.0	1	0.49	23W14/T2A	T2	A	生窗	23F	520.00	297.00	321.00	1640.00	1507.00	1531.00			1	1			
		B-暫停出貨 GL03-A11	246.0	1531.0	1	0.38	22W4/T2A	T2	A	生窗	22F	445.00	222.00	246.00	1640.00	1507.00	1531.00			1	1			
		B-暫停出貨 GL03-A11	246.0	1531.0	1	0.38	23W4/T2B	T2	B	生窗	22F	445.00	222.00	246.00	1640.00	1507.00	1531.00			1	1			
		B-暫停出貨 GL03-A11	246.0	1531.0	1	0.38	23W13/T2A	T2	A	生窗	23F	445.00	222.00	246.00	1640.00	1507.00	1531.00			1	1			
						合計:	51	53.71														0		
		GL01-A01	D > 1010046 6mm+12mm AIR GAP+10mm THK. I.G.U. Low e: E66-837	30.0	1296.0	2336.0	1	3.03	22W3/T2A	T2	A	樓窗	22F	1360.00	1260.00	1296.00	2400.00	2300.00	2336.00			1	1	
		GL01-A01			1296.0	2336.0	1	3.03	22W3/T2B	T2	B	樓窗	22F	1360.00	1260.00	1296.00	2400.00	2300.00	2336.00			1	1	
		GL01-A01			1296.0	2336.0	1	3.03	23W10/T2A	T2	A	樓窗	23F	1360.00	1260.00	1296.00	2400.00	2300.00	2336.00			1	1	
		GL01-A01			1296.0	2336.0	1	3.03	23W3/T2A	T2	A	樓窗	23F	1360.00	1260.00	1296.00	2400.00	2300.00	2336.00			1	1	
		GL01-A02			896.0	2336.0	1	2.09	22W2/T2A	T2	A	樓窗	22F	960.00	860.00	896.00	2400.00	2300.00	2336.00			1	1	
		GL01-A02			896.0	2336.0	1	2.09	22W2/T2B	T2	B	樓窗	22F	960.00	860.00	896.00	2400.00	2300.00	2336.00			1	1	
		GL01-A02			896.0	2336.0	1	2.09	23W11/T2A	T2	A	樓窗	23F	960.00	860.00	896.00	2400.00	2300.00	2336.00			1	1	
		GL01-A02			896.0	2336.0	1	2.09	23W2/T2A	T2	A	樓窗	23F	960.00	860.00	896.00	2400.00	2300.00	2336.00			1	1	
		GL01-A03			506.0	2336.0	1	1.18	22W7/T2A	T2	A	樓窗	22F	570.00	470.00	506.00	2400.00	2300.00	2336.00			1	1	
		GL01-A03			506.0	2336.0	1	1.18	22W7/T2B	T2	B	樓窗	22F	570.00	470.00	506.00	2400.00	2300.00	2336.00			1	1	
		GL01-A04			383.0	1508.0	1	0.58	23W5/T2A	T2	A	樓窗	23F	570.00	347.00	383.00	1650.00	1472.00	1508.00			1	1	
		D-放行 GL01-A05			1163.0	468.0	1	0.54	23W8/T2A	T2	A	樓窗	23F	1350.00	1127.00	1163.00	610.00	432.00	468.00			1	1	
		B-暫停出貨 GL01-A08			333.0	468.0	1	0.16	22W5/T2A	T2	A	樓窗	22F	520.00	297.00	333.00	610.00	432.00	468.00			1	1	
		B-暫停出貨 GL01-A08			333.0	468.0	1	0.16	22W5/T2B	T2	B	樓窗	22F	520.00	297.00	333.00	610.00	432.00	468.00			1	1	
		B-暫停出貨 GL01-A08			333.0	468.0	1	0.16	23W14/T2A	T2	A	樓窗	23F	520.00	297.00	333.00	610.00	432.00	468.00			1	1	
		B-暫停出貨 GL01-A09			258.0	468.0	1	0.12	22W4/T2A	T2	A	樓窗	22F	445.00	222.00	258.00	610.00	432.00	468.00			1	1	
		B-暫停出貨 GL01-A09			258.0	468.0	1	0.12	22W4/T2B	T2	B	樓窗	22F	445.00	222.00	258.00	610.00	432.00	468.00			1	1	
		B-暫停出貨 GL01-A09			258.0	468.0	1	0.12	23W13/T2A	T2	A	樓窗	23F	445.00	222.00	258.00	610.00	432.00	468.00			1	1	
								合計:	18	24.80														0
		B-放行 GL04-A01			10mm THK. TEMPERED GLASS (PROTECTIVE BARRIER) (D2007086)	10.0	666.0	593.0	2	0.79	22W3/T2A	T2	A	欄河	22F	800.00	646.00	666.00	593.00	593.00	593.00			2
		B-放行 GL04-A01	666.0	593.0			2	0.79	22W2/T2A	T2	A	欄河	22F	800.00	646.00	666.00	593.00	593.00	593.00			2	2	
		B-放行 GL04-A01	666.0	593.0			2	0.79	22W2/T2B	T2	B	欄河	22F	800.00	646.00	666.00	593.00	593.00	593.00			2	2	
		B-放行 GL04-A01	666.0	593.0			2	0.79	22W3/T2B	T2	B	欄河	22F	800.00	646.00	666.00	593.00	593.00	593.00			2	2	
		B-放行 GL04-A01	666.0	593.0			2	0.79	23W10/T2A	T2	A	欄河	23F	800.00	646.00	666.00	593.00	593.00	593.00			2	2	
		B-放行 GL04-A01	666.0	593.0			2	0.79	23W11/T2A	T2	A	欄河	23F	800.00	646.00	666.00	593.00	593.00	593.00			2	2	
		B-放行 GL04-A01	666.0	593.0			2	0.79	23W2/T2A	T2	A	欄河	23F	800.00	646.00	666.00	593.00	593.00	593.00			2	2	
		B-放行 GL04-A02	661.0	593.0			2	0.78	22W4/T2C	T2	C	欄河	22F	750.00	641.00	661.00	593.00	593.00	593.00			2	2	
		B-放行 GL04-A02	661.0	593.0			2	0.78	23W3/T2C	T2	C	欄河	22F											

美特鋁質有限公司 Aluminum Fabricator Ltd.		工程號: J852	計算: sdc	日期: 2021.02.20	送呈:	計算參考數值/所屬位置分格										玻璃派窗表												
地盤用玻璃B.M.表		地盤名稱:	核對:	日期:	副本:																							
項目類別:		佛沙官燕層-T3-(22F~23F)		日期:	A/C Code:																							
BM編號:	修改版次:	D-2021.08.30		總計玻璃面積 (平方米):		554.73																						
序號	修改內容	玻璃圖號	顏色與類型	厚度 (mm)	玻璃尺寸		數量 (塊)	總面積 (平方米)	使用位置	座號	單位	分屬類型	樓層	分格長度	玻璃見光 (闊)	玻璃訂貨尺寸 (闊)	分格高度	玻璃見光 (高)	玻璃訂貨尺寸 (高)	22F	23F	合計						
					寬度 (W mm)	高度 (H mm)																						
		GL03-A01	D>1010040 6mm+12mm AIR GAP+6mm THK. I.G.U. Low e: SEEt-83T	24.0	601.0	2201.0	2	2.65	22W1/T3A	T1	A	生窗	22F	800.00	577.00	601.00	2400.00	2177.00	2201.00	2	2							
		GL03-A01			601.0	2201.0	2	2.65	22W2/T3A	T1	A	生窗	22F	800.00	577.00	601.00	2400.00	2177.00	2201.00	2	2							
		GL03-A01			601.0	2201.0	2	2.65	22W5/T3A	T1	A	生窗	22F	800.00	577.00	601.00	2400.00	2177.00	2201.00	2	2							
		GL03-A01			601.0	2201.0	2	2.65	23W1/T3A	T1	A	生窗	23F	800.00	577.00	601.00	2400.00	2177.00	2201.00	2	2							
		GL03-A01			601.0	2201.0	2	2.65	23W2/T3A	T1	A	生窗	23F	800.00	577.00	601.00	2400.00	2177.00	2201.00	2	2							
		GL03-A01			601.0	2201.0	2	2.65	23W5/T3A	T1	A	生窗	23F	800.00	577.00	601.00	2400.00	2177.00	2201.00	2	2							
		GL03-A02			596.0	2201.0	2	125.00	22W4/T3C	T1	C	生窗	22F	750.00	572.00	596.00	2400.00	2177.00	2201.00	2	2							
		GL03-A02			596.0	2201.0	2	125.00	23W4/T3C	T1	C	生窗	22F	750.00	572.00	596.00	2400.00	2177.00	2201.00	2	2							
		GL03-A02			596.0	2201.0	2	125.00	23W3/T3C	T1	C	生窗	23F	750.00	572.00	596.00	2400.00	2177.00	2201.00	2	2							
		GL03-A04			396.0	2201.0	2	1.74	22W5/T3C	T1	C	生窗	22F	550.00	372.00	396.00	2400.00	2177.00	2201.00	2	2							
		GL03-A04			396.0	2201.0	2	1.74	23W5/T3C	T1	C	生窗	23F	550.00	372.00	396.00	2400.00	2177.00	2201.00	2	2							
	C-暫停出貨	GL03-A05			385.0	2345.0	1	0.90	22W15/T3A	T1	A	生窗	22F	490.00	361.00	385.00	2450.00	2321.00	2345.00	1	1							
	C-暫停出貨	GL03-A05			385.0	2345.0	1	0.90	23W15/T3A	T1	A	生窗	23F	490.00	361.00	385.00	2450.00	2321.00	2345.00	1	1							
		GL03-A07			346.0	1496.0	2	1.04	22W6/T3C	T1	C	生窗	23F	500.00	322.00	346.00	1650.00	1472.00	1496.00	2	2							
		GL03-A07			346.0	1496.0	2	1.04	23W6/T3C	T1	C	生窗	23F	500.00	322.00	346.00	1650.00	1472.00	1496.00	2	2							
		GL03-A08			851.0	1486.0	1	1.26	22W13/T3A	T1	A	生窗	22F	1050.00	827.00	851.00	1640.00	1462.00	1486.00	1	1							
		GL03-A08	851.0	1486.0	1	1.26	23W13/T3A	T1	A	生窗	22F	1050.00	827.00	851.00	1640.00	1462.00	1486.00	1	1									
	D-放行	GL03-A10	421.0	1531.0	2	1.29	22W14/T3A	T1	A	生窗	22F	575.00	397.00	421.00	1640.00	1507.00	1531.00	2	2									
	D-放行	GL03-A10	421.0	1531.0	2	1.29	23W14/T3A	T1	A	生窗	23F	575.00	397.00	421.00	1640.00	1507.00	1531.00	2	2									
			合計:			36	528.34														0							
		GL01-A01	D>1010140 8mm+12mm AIR GAP+10mm THK. I.G.U. Low e: SEEt-83T	30.0	1296.0	2336.0	1	3.03	22W1/T3A	T1	A	樓窗	22F	1360.00	1260.00	1296.00	2400.00	2300.00	2336.00	1	1							
		GL01-A01			1296.0	2336.0	1	3.03	23W1/T3A	T1	A	樓窗	23F	1360.00	1260.00	1296.00	2400.00	2300.00	2336.00	1	1							
		GL01-A02			896.0	2336.0	1	2.09	22W2/T3A	T1	A	樓窗	22F	960.00	860.00	896.00	2400.00	2300.00	2336.00	1	1							
		GL01-A02			896.0	2336.0	1	2.09	23W2/T3A	T1	A	樓窗	23F	960.00	860.00	896.00	2400.00	2300.00	2336.00	1	1							
	D-放行	GL01-A06			963.0	468.0	1	0.45	22W14/T3A	T1	A	樓窗	22F	1150.00	927.00	963.00	610.00	432.00	468.00	1	1							
	D-放行	GL01-A06			963.0	468.0	1	0.45	23W14/T3A	T1	A	樓窗	23F	1150.00	927.00	963.00	610.00	432.00	468.00	1	1							
		GL01-A07	863.0	468.0	1	0.40	22W13/T3A	T1	A	樓窗	22F	1050.00	827.00	863.00	610.00	432.00	468.00	1	1									
		GL01-A07	863.0	468.0	1	0.40	23W13/T3A	T1	A	樓窗	23F	1050.00	827.00	863.00	610.00	432.00	468.00	1	1									
			合計:			8	11.95														0							
	席位20mm	GL01a-A01	8mm+9mm AIR GAP+12mm THK. I.G.U.	29.0	2100.0	2340.0	1	4.91	22W5/T3A	T1	A	樓窗	22F	2160.00	2060.00	2100.00	2400.00	2300.00	2340.00	1	1							
	席位20mm	GL01a-A01	8mm+9mm AIR GAP+12mm THK. I.G.U.	29.0	2100.0	2340.0	1	4.91	23W5/T3A	T1	A	樓窗	23F	2160.00	2060.00	2100.00	2400.00	2300.00	2340.00	1	1							
			合計:			2	4.91														0							
	B-放行	GL04-A01	10mm THK. TEMPERED GLASS (PROTECTIVE BARRIER) (D2007688)	10.0	666.0	593.0	2	0.79	22W1/T3A	T1	A	欄河	22F	800.00	646.00	666.00	593.00	593.00	593.00	2	2							
	B-放行	GL04-A01			666.0	593.0	2	0.79	22W2/T3A	T1	A	欄河	22F	800.00	646.00	666.00	593.00	593.00	593.00	2	2							
	B-放行	GL04-A01			666.0	593.0	2	0.79	22W5/T3A	T1	A	欄河	22F	800.00	646.00	666.00	593.00	593.00	593.00	2	2							
	B-放行	GL04-A01			666.0	593.0	2	0.79	23W1/T3A	T1	A	欄河	23F	800.00	646.00	666.00	593.00	593.00	593.00	2	2							
	B-放行	GL04-A01			666.0	593.0	2	0.79	23W2/T3A	T1	A	欄河	23F	800.00	646.00	666.00	593.00	593.00	593.00	2	2							
	B-放行	GL04-A01			666.0	593.0	2	0.79	23W5/T3A	T1	A	欄河	23F	800.00	646.00	666.00	593.00	593.00	593.00	2	2							
	B-放行	GL04-A02			661.0	593.0	2	0.78	22W4/T3C	T1	C	欄河	22F	750.00	641.00	661.00	593.00	593.00	593.00	2	2							
	B-放行	GL04-A02			661.0	593.0	2	0.78	22W3/T3C	T1	C	欄河	22F	750.00	641.00	661.00	593.00	593.00	593.00	2	2							
	B-放行	GL04-A02			661.0	593.0	2	0.78	23W4/T3C	T1	C	欄河	23F	750.00	641.00	661.00	593.00	593.00	593.00	2	2							
	B-放行	GL04-A02			661.0	593.0	2	0.78	23W3/T3C	T1	C	欄河	23F	750.00	641.00	661.00	593.00	593.00	593.00	2	2							
	B-放行	GL04-A04			461.0	593.0	2	0.55	22W5/T3C	T1	C	欄河	22F	550.00	441.00	461.00	593.00	593.00	593.00	2	2							
	B-放行	GL04-A04			461.0	593.0	2	0.55	23W5/T3C	T1	C	欄河	23F	550.00	441.00	461.00	593.00	593.00	593.00	2	2							
	B-放行	GL04-A05			441.0	463.0	1	0.20	23W15/T3A	T1	A	欄河	22F	490.00	421.00	441.00	463.00	463.00	463.00	1	1							
	B-放行	GL04-A05			441.0	463.0	1	0.20	23W15/T3A	T1	A	欄河	23F	490.00	421.00	441.00	463.00	463.00	463.00	1	1							
	B-放行	GL04-A10			486.0	73.0	2	0.07	22W14/T3A	T1	A	欄河	22F	575.00	466.00	486.00	73.00	73.00	73.00	2	2							
	B-放行	GL04-A10			486.0	73.0	2	0.07	23W14/T3A	T1	A	欄河	23F	575.00	466.00	486.00	73.00	73.00	73.00	2	2							
			合計:			30	9.52														0							
			總合計:			76	554.73														0							
加工注意事項:		1).本表中所有玻璃顏色符定。 2).本表中所有玻璃對角線尺寸偏差要求不超過負2mm。 3).本表中玻璃要求粗磨邊處理並倒稜角，而所有玻璃之入牆方向需保持一致。 4).本表中所有玻璃成品均備微雙面保護，用透明靜電膠紙加四週一寸FK白膠紙做雙面加固保護處理。 5).本表中所有玻璃成品均備註明室內外及其玻璃圖號，以便識別。									包箱分類		廁所		廚房													

美特釘質 玻璃鋼		工程號: 1852	計算: skh	日期: 2021.03.25	送呈: 副本:	派發表															
地盤名稱: T1座高層后裝窗及窗門項目 (2-23F)玻璃鋼		項目類別: 修玻璃鋼	校對: A/C Code:	日期: 93.56	計算參考數值/所屬位置分格																
BM編號: 修玻璃鋼		總計玻璃鋼面積 (平方米):			合計																
序號	修玻璃鋼	玻璃鋼號	厚度 (mm)	玻璃尺寸 (mm)	數量 (個)	總面積 (平方米)	使用位置	加工圖參考	座號	單位	分類	樓層	分格 闊度	玻璃鋼 訂貨尺寸 (闊)	玻璃鋼 訂貨尺寸 (高)	分格 高度	玻璃鋼 訂貨尺寸 (高)	22F	23F	合計	
	A-暫停出貨	GL03-TI-G01	456.0	1531.0	2	1.40	22W6/TIA	GL03-TI-G01	T1	A	生窗	22F	600.00	432.00	456.00	1640.00	1507.00	1531.00	2	2	2
	A-暫停出貨	GL03-TI-G01	456.0	1531.0	2	1.40	23W6/TIA	GL03-TI-G01	T1	A	生窗	23F	600.00	432.00	456.00	1640.00	1507.00	1531.00	2	2	2
	A-暫停出貨	GL03-TI-G01	456.0	1531.0	2	1.40	22W8/TIA	GL03-TI-G01	T1	A	生窗	22F	600.00	432.00	456.00	1640.00	1507.00	1531.00	2	2	2
	A-暫停出貨	GL03-TI-G01	456.0	1531.0	2	1.40	23W8/TIA	GL03-TI-G01	T1	A	生窗	23F	600.00	432.00	456.00	1640.00	1507.00	1531.00	2	2	2
	A-暫停出貨	GL03-TI-G02	24.0	571.0	2	1.68	22W9&23W9/TIA	GL03-TI-G02	T1	A	生窗	22F/23F	750.00	547.00	571.00	1650.00	1447.00	1471.00	1	1	2
	A-暫停出貨	GL03-TI-G03	606.0	1506.0	2	1.83	23W9/TIA	GL03-TI-G03	T1	A	生窗	22F	750.00	582.00	606.00	1650.00	1482.00	1506.00	2	2	2
	A-暫停出貨	GL03-TI-G03	606.0	1506.0	2	1.83	23W7/TIA	GL03-TI-G03	T1	A	生窗	23F	750.00	582.00	606.00	1650.00	1482.00	1506.00	2	2	2
	A-暫停出貨	GL03-TI-G04	606.0	2211.0	2	2.68	23W7/TIA	GL03-TI-G04	T1	A	生窗	23F	750.00	582.00	606.00	2400.00	2187.00	2211.00	2	2	2
	A-暫停出貨	GL03-TI-G04	606.0	2211.0	2	2.68	23W11/TIA	GL03-TI-G04	T1	A	生窗	23F	750.00	582.00	606.00	2400.00	2187.00	2211.00	2	2	2
	A-暫停出貨	GL03-TI-G05	611.0	2211.0	2	2.70	23W10/TIA	GL03-TI-G05	T1	A	生窗	23F	800.00	587.00	611.00	2400.00	2187.00	2211.00	2	2	2
				合計:	20	18.98														0	0
	A-暫停出貨	GL01-TI-G01	726.0	2552.0	2	3.71	22W3TIA&23W3TIA	GL01-TI-G01	T1	A	窗門生門	22F/23F	874.00	690.00	726.00	2795.00	2519.00	2552.00	1	1	2
	A-暫停出貨	GL01-TI-G02	721.0	2552.0	2	3.68	22W3TIA&23W3TIA	GL01-TI-G02	T1	A	窗門生門	22F/23F	785.00	685.00	721.00	2795.00	2519.00	2552.00	1	1	2
	A-暫停出貨	GL01-TI-G03	718.0	2552.0	2	3.66	22W3TIA&23W3TIA	GL01-TI-G03	T1	A	窗門生門	22F/23F	866.00	682.00	718.00	2795.00	2519.00	2552.00	1	1	2
	A-暫停出貨	GL01-TI-G04	1033.0	478.0	1	0.49	22W6/TIA	GL01-TI-G04	T1	A	窗門	22F	1200.00	997.00	1033.00	610.00	442.00	478.00	1	1	1
	A-暫停出貨	GL01-TI-G04	1033.0	478.0	1	0.49	23W6/TIA	GL01-TI-G04	T1	A	窗門	23F	1200.00	997.00	1033.00	610.00	442.00	478.00	1	1	1
	A-暫停出貨	GL01-TI-G04	1033.0	478.0	1	0.49	23W8/TIA	GL01-TI-G04	T1	A	窗門	23F	1200.00	997.00	1033.00	610.00	442.00	478.00	1	1	1
	A-暫停出貨	GL01-TI-G05	1895.0	2686.0	2	10.18	22W4/TIA	GL01-TI-G05	T1	A	窗門生門	22F	1974.00	1859.00	1895.00	2805.00	2653.00	2686.00	2	2	2
	A-放行	GL01-TI-G06	1080.0	2535.0	2	5.48	22W4/TIA	GL01-TI-G06	T1	A	窗門生門	22F	1201.00	1044.00	1080.00	2805.00	2502.00	2535.00	2	2	2
	A-放行	GL01-TI-G05	1895.0	2686.0	2	10.18	23W4/TIA	GL01-TI-G05	T1	A	窗門生門	23F	1974.00	1859.00	1895.00	2805.00	2653.00	2686.00	2	2	2
	A-放行	GL01-TI-G06	1080.0	2535.0	2	5.48	23W4/TIA	GL01-TI-G06	T1	A	窗門生門	23F	1201.00	1044.00	1080.00	2805.00	2502.00	2535.00	2	2	2
	A-放行	GL01-TI-G07	711.0	2334.0	2	3.32	22W10/TIA	GL01-TI-G07	T1	A	窗門	22F	800.00	675.00	711.00	2450.00	2298.00	2334.00	2	2	2
	A-放行	GL01-TI-G08	1711.0	2356.0	1	4.03	23W10/TIA	GL01-TI-G08	T1	A	窗門	23F	1775.00	1675.00	1711.00	2400.00	2330.00	2356.00	1	1	1
	A-放行	GL01-TI-G09	1204.0	2556.0	4	12.31	22W1TIC&23W1TIC	GL01-TI-G09	T1	C	窗門生門	22F/23F	1350.00	1168.00	1204.00	2830.00	2523.00	2556.00	2	2	4
				合計:	25	64.00														0	0
	A-放行	GL04-TI-G01	671.0	593.0	2	0.80	23W7/TIA	GL04-TI-G01	T1	A	生窗	23F	750.00	651.00	671.00	593.00	593.00	593.00	2	2	2
	A-放行	GL04-TI-G01	671.0	593.0	2	0.80	23W11/TIA	GL04-TI-G01	T1	A	生窗	23F	750.00	651.00	671.00	593.00	593.00	593.00	2	2	2
	A-放行	GL04-TI-G02	676.0	593.0	2	0.80	23W10/TIA	GL04-TI-G02	T1	A	生窗	23F	800.00	656.00	676.00	593.00	593.00	593.00	2	2	2
				合計:	6	2.39														0	0
	A-放行	GL05-TI-G01	558.0	2213.0	2	2.47	22W9/TIA	GL05-TI-G01	T1	A	FD生	22F	750.00	530.00	558.00	2450.00	2185.00	2213.00	2	2	2
	A-放行	GL05-TI-G01	558.0	2213.0	2	2.47	22W11/TIA	GL05-TI-G01	T1	A	FD生	22F	750.00	530.00	558.00	2450.00	2185.00	2213.00	2	2	2
	A-放行	GL05-TI-G02	735.5	2213.0	2	3.26	22W10/TIA	GL05-TI-G02	T1	A	FD生	22F	957.50	707.50	735.50	2450.00	2185.00	2213.00	2	2	2
				合計:	6	8.19														0	0
				總合計:	57	93.56														0	0

加工注意事項:
 1. 本表中之所有玻璃鋼顏色待定。
 2. 本表中之所有玻璃鋼角線尺寸偏差要求不超過負2mm。
 3. 本表中之玻璃鋼要求超層處理並倒接角,而所有玻璃鋼之入牆方向需保持一致。
 4. 本表中之所有玻璃鋼成品均需做雙面保護,用透明靜電膠紙加四圍一寸PK白膠紙做雙面加面保護處理。
 5. 本表中之所有玻璃鋼成品均需註明室內外及其玻璃鋼號,以便識別。

包箱分類
 窗
 窗門
 FD
 大玻璃

工程號: J852
地點名稱: T3廠高層后裝窗及部門項目 (22-23F) 玻璃BM
日期: 2021.03.25
日期: 2021.03.25
製本: 副本:
AC Code: 99.76

修改內容: 總計玻璃面積 (平方米): 99.76

序號	修改內容	玻璃圖號	顏色與類型	厚度 (mm)	玻璃尺寸 寬度 (W mm) 高度 (H mm)	數量 (個)	總面積 (平方米)	使用位置	加工圖參考	座號	單位	分類圖號	層樓	分格 間距	玻璃 訂貨尺寸 (個)	玻璃見光 (高)	玻璃 訂貨尺寸 (高)	22F	23F	合計	
1	A-暫停出貨	GL03-T3-G01	6mm+12mm AIR GAP+6mm THK. I.G.U.	24.0	481.0	1531.0	2	22W6/T3A	GL03-T3-G01	T3	A	生窗	22F	625.00	457.00	1507.00	1531.00	2	2		
1	A-暫停出貨	GL03-T3-G01			481.0	1531.0	2	22W6/T3A	GL03-T3-G01	T3	A	生窗	23F	625.00	457.00	1507.00	1531.00	2	2		
2	A-暫停出貨	GL03-T3-G02			456.0	1531.0	2	22W8/T3A	GL03-T3-G02	T3	A	生窗	22F	600.00	432.00	1507.00	1531.00	2	2		
2	A-暫停出貨	GL03-T3-G02			456.0	1531.0	2	22W8/T3A	GL03-T3-G02	T3	A	生窗	23F	600.00	432.00	1507.00	1531.00	2	2		
3	B-放行 (推本)	GL03-T3-G03			571.0	1471.0	1.68	22W4/23W/T3A	GL03-T1-G03	T3	A	生窗	22F23F	750.00	547.00	1447.00	1471.00	1	1	2	
4	A-暫停出貨	GL03-T3-G04			606.0	1506.0	2	22W9/T3A	GL03-T3-G04	T3	A	生窗	22F	750.00	582.00	1482.00	1506.00	2	2		
5	A-暫停出貨	GL03-T3-G04	606.0	1506.0	2	23W7/4/T3A	GL03-T3-G04	T3	A	生窗	23F	750.00	582.00	1482.00	1506.00	2	2				
5	A-暫停出貨	GL03-T3-G05	606.0	2211.0	2	23W7/T3A	GL03-T3-G05	T3	A	生窗	23F	750.00	582.00	2187.00	2211.00	2	2				
6	A-暫停出貨	GL03-T3-G05	606.0	2211.0	2	23W11/T3C	GL03-T3-G05	T3	C	生窗	23F	750.00	582.00	2187.00	2211.00	2	2				
6	A-暫停出貨	GL03-T3-G06	611.0	2211.0	2	23W10/T3A	GL03-T3-G06	T3	A	生窗	23F	800.00	587.00	2187.00	2211.00	2	2				
					合計:	20	19.13														
7	A-暫停出貨	GL01-T3-G01	8mm+12mm AIR GAP+10mm THK. I.G.U.	30.0	718.0	2552.0	1	22W3/T3A	GL01-T3-G01	T3	A	趟門單位	22F	866.00	682.00	2519.00	2552.00	1	1		
8	A-暫停出貨	GL01-T3-G02			721.0	2552.0	1	22W3/T3A	GL01-T3-G02	T3	A	趟門生門	22F	785.00	685.00	2519.00	2552.00	1	1		
9	A-暫停出貨	GL01-T3-G03			726.0	2552.0	1	22W3/T3A	GL01-T3-G03	T3	A	趟門生門	22F	874.00	690.00	2519.00	2552.00	1	1		
9	A-暫停出貨	GL01-T3-G01			718.0	2552.0	1	23W3/T3A	GL01-T3-G01	T3	A	趟門單位	23F	866.00	682.00	2519.00	2552.00	1	1		
8	A-暫停出貨	GL01-T3-G02			721.0	2552.0	1	23W3/T3A	GL01-T3-G02	T3	A	趟門生門	23F	785.00	685.00	2519.00	2552.00	1	1		
9	A-暫停出貨	GL01-T3-G03			726.0	2552.0	1	23W3/T3A	GL01-T3-G03	T3	A	趟門生門	23F	874.00	690.00	2519.00	2552.00	1	1		
10	A-暫停出貨	GL01-T3-G04			1083.0	478.0	1	22W6/T3A	GL01-T3-G04	T3	A	硬窗	22F	1250.00	1047.00	442.00	478.00	1	1		
8	A-暫停出貨	GL01-T3-G04			1083.0	478.0	1	22W6/T3A	GL01-T3-G04	T3	A	硬窗	23F	1250.00	1047.00	442.00	478.00	1	1		
11	A-暫停出貨	GL01-T3-G05			1033.0	478.0	1	22W8/T3A	GL01-T3-G05	T3	A	生窗	22F	1300.00	997.00	442.00	478.00	1	1		
9	A-暫停出貨	GL01-T3-G05			1033.0	478.0	1	23W8/T3A	GL01-T3-G05	T3	A	生窗	23F	1300.00	997.00	442.00	478.00	1	1		
12	A-暫停出貨	GL01-T3-G06			1895.0	2686.0	2	22W4/T3A	GL01-T3-G06	T3	A	趟門單位	22F	1974.00	1899.00	2653.00	2686.00	2	2		
13	A-暫停出貨	GL01-T3-G07	1895.0	2686.0	2	22W4/T3A	GL01-T3-G07	T3	A	趟門單位	22F	1201.00	1044.00	2502.00	2535.00	2	2				
13	A-暫停出貨	GL01-T3-G06	1895.0	2686.0	2	23W4/T3A	GL01-T3-G06	T3	A	硬窗	23F	1974.00	1899.00	2653.00	2686.00	2	2				
14	A-暫停出貨	GL01-T3-G07	1895.0	2686.0	2	23W4/T3A	GL01-T3-G07	T3	A	硬窗	23F	1201.00	1044.00	2502.00	2535.00	2	2				
14	A-暫停出貨	GL01-T3-G08	1111.0	2334.0	2	23W4/T3A	GL01-T3-G08	T3	A	PD窗	22F	800.00	675.00	2298.00	2334.00	2	2				
15	A-暫停出貨	GL01-T3-G09	1711.0	2356.0	1	23W10/T3A	GL01-T3-G09	T3	A	硬窗	23F	1775.00	1675.00	2300.00	2356.00	1	1				
16	A-暫停出貨	GL01-T3-G10	1204.0	2556.0	4	22W11/23W11/T3C	GL01-T3-G10	T3	C	趟門生門	22F23F	1350.00	1168.00	2523.00	2556.00	2	2	4			
					合計:	25	64.04														
17	A-放行	GL04-T3-G01	10mm THK. TEMPERED GLASS (PROTECTIVE BARRIER)		671.0	593.0	2	23W7/T3A	GL04-T3-G01	T3	A	生窗	23F	750.00	651.00	593.00	593.00	2	2		
17	A-放行	GL04-T3-G01			671.0	593.0	2	23W11/T3C	GL04-T3-G01	T3	C	生窗	23F	750.00	651.00	593.00	593.00	2	2		
18	A-放行	GL04-T3-G02			676.0	593.0	2	23W10/T3A	GL04-T3-G02	T3	A	生窗	23F	800.00	656.00	593.00	593.00	2	2		
							合計:	6	2.39												
19	A-放行	GL05-T3-G01	6mm+12mm AIR GAP+8mm THK. I.G.U.		558.0	2213.0	2	22W9/T3A	GL05-T1-G01	T3	A	PD生	22F	750.00	530.00	2185.00	2213.00	2	2		
19	A-放行	GL05-T3-G01			558.0	2213.0	2	22W11/T3A	GL05-T1-G01	T3	A	PD生	22F	750.00	530.00	2185.00	2213.00	2	2		
20	A-放行	GL05-T3-G02			735.5	2213.0	2	22W10/T3A	GL05-T3-G02	T3	A	PD生	22F	957.50	707.50	2450.00	2213.00	2	2		
							合計:	8	8.19												
					總合計:	57	93.76														

加工注意事項:
 1. 本表中所有玻璃顏色待定。
 2. 本表中所有玻璃對角線尺寸應要求不超過負2mm。
 3. 本表中玻璃要求用膠樽處理並倒角, 而所有玻璃之入樓方向高保持一致。
 4. 本表中所有玻璃成品均需註明內外及其玻璃圖號, 以便識別。
 5. 本表中所有玻璃成品均需註明內外及其玻璃圖號, 以便識別。

訂貨清單