



工程指示 / 要求簡箋 ENGINEER INSTRUCTIONS (E.I.)

工程指示編號:	EI- 7144	修改版本:	A
	HK-13004/23		
工程編號:	J 853	工程名稱:	延坪道 (第2期)
收件人:	Maggie Lor	發件人:	Joe Chan
工程項目:	欄河 Row B (HB1~HB8) 廠用鐵件生產. (黃色)	日期:	27/12/2023

<input type="checkbox"/> 原合約工程包	<input type="checkbox"/> 原合約工程加 / 減脹 QT-	<input type="checkbox"/> 新工程報價 QT-
---------------------------------	--	------------------------------------

信件批核號碼/圖紙參考編號:	批核模具圖紙編號:
客戶指示附件:	管理內部批簽署:

<input type="checkbox"/> 初步鋁料 B.M.	<input type="checkbox"/> 加工拆圖, 然後生產	<input type="checkbox"/> 尺寸表
<input type="checkbox"/> 正式鋁料 B.M.	<input type="checkbox"/> 技術上資料/指示	<input type="checkbox"/> 報價
<input type="checkbox"/> 配件 B.M.	<input type="checkbox"/> 樣辦或貨品說明書	<input type="checkbox"/> 分判合約
<input type="checkbox"/> 其他:		

內容: 請依附件資料, 生產 GMS 鐵件, 送東莞美特廠.
請分屋包裝送美特廠.
廠驗焊: 10% 磁粉, 100% 目測
驗焊報告名稱: Superstructure - Glass Balustrade For House
(HB5~HB8 要求 25/1/2024 前完成, HB1~HB3 28/2/2024)

完成上列要求日期: ASAP

國內

<input type="checkbox"/> 生產技術總監	<input type="checkbox"/> 連附件	<input type="checkbox"/> 技術部	<input type="checkbox"/> 連附件	<input type="checkbox"/> 生產部	<input type="checkbox"/> 連附件
<input type="checkbox"/> 採購部	<input type="checkbox"/> 連附件	<input checked="" type="checkbox"/> 生產統籌部	<input checked="" type="checkbox"/> 連附件	<input type="checkbox"/> 報關組	<input type="checkbox"/> 連附件
<input type="checkbox"/> 質檢部	<input type="checkbox"/> 連附件	<input type="checkbox"/> 會計部	<input type="checkbox"/> 連附件	<input type="checkbox"/> 機械設計部	<input type="checkbox"/> 連附件
<input type="checkbox"/> 香港辦	<input type="checkbox"/> 連附件	<input type="checkbox"/> 其他:			

香港

<input type="checkbox"/> 行政部	<input type="checkbox"/> 連附件	<input type="checkbox"/> 會計部	<input type="checkbox"/> 連附件	<input type="checkbox"/> 統籌部	<input type="checkbox"/> 連附件	<input type="checkbox"/> 工程部	<input type="checkbox"/> 連附件
<input type="checkbox"/> 採購部	<input type="checkbox"/> 連附件	<input type="checkbox"/> QS部	<input type="checkbox"/> 連附件	<input type="checkbox"/> 地盤管理	<input type="checkbox"/> 連附件	<input type="checkbox"/> 維修部	<input type="checkbox"/> 連附件

*發件人簽署:		*組別成員批核簽署:	
傳遞編號:	HK3004/23	項目經理簽署:	

J853-香港延坪道(第二期别墅)-Glass Balustrade-工厂用铁件分栋数量统计表

工程: J853-香港延坪道(第二期别墅)


日期: 27-Dec-23

Rev: C

序号	部件图编号								总数量	备注
		HB1	HB2	HB3	HB5	HB6	HB7	HB8		
1	J853-GB-ST-010	1	1	1	1	1	1	1	7	
2	J853-GB-ST-010L	2	2	2	2	2	2	2	14	
3	J853-GB-ST-010R	2	2	2	2	2	2	2	14	
4	J853-GB-ST-011	5	5	5	5	5	5	5	35	
5	J853-GB-ST-011L	2	2	2	2	2	2	2	14	
6	J853-GB-ST-011R	2	2	2	2	2	2	2	14	
7	J853-GB-ST-012L	1	1	1	1	1	1	1	7	
8	J853-GB-ST-012R	1	1	1	1	1	1	1	7	
9	J853-GB-ST-013L	1	1	1	1	1	1	1	7	
10	J853-GB-ST-013R	1	1	1	1	1	1	1	7	
11	J853-GB-ST-014L	2	2	2	2	2	2	2	14	
12	J853-GB-ST-014R	2	2	2	2	2	2	2	14	
13	J853-GB-ST-015L	1	1	1	1	1	1	1	7	
14	J853-GB-ST-015R	1	1	1	1	1	1	1	7	
15	J853-GB-ST-016	13	13	13	13	13	13	13	91	
16	J853-GB-ST-016L	4	4	4	4	4	4	4	28	
17	J853-GB-ST-016R	4	4	4	4	4	4	4	28	
18	J853-GB-ST-017L	2	2	2	2	2	2	2	14	
19	J853-GB-ST-017R	2	2	2	2	2	2	2	14	
20	J853-GB-ST-101A	4	4						8	
21	J853-GB-ST-101B	4	4						8	
22	J853-GB-ST-101C	24	24						48	
23	J853-GB-ST-101D	4	4	0	0	0	0	0	8	
24	J853-GB-ST-101E	4	4						8	
25	J853-GB-ST-101F	10	10						20	
26	J853-GB-ST-101G	6	6	6	6	6	6	6	42	
27	J853-GB-ST-101H	6	6	6	6	6	6	6	42	
28	J853-GB-ST-101J			4	4	4	4	4	20	
29	J853-GB-ST-101K			4	4	4	4	4	20	
30	J853-GB-ST-101L			24	24	24	24	24	120	
31	J853-GB-ST-101M			4	4	4	4	4	20	
32	J853-GB-ST-101N			10	10	10	10	10	50	
33	J853-GB-ST-101R			4	4	4	4	4	20	
34	J853-GB-ST-102A	2	2	2	2	2	2	2	14	
35	J853-GB-ST-103A	4	4	4	4	4	4	4	28	
		117	117	117	117	117	117	117	819	

BM編號:

序號	修改標示	加工圖號	鐵件編號	鐵件名稱	顏色	數量(件)			重量(Kg)		備註
						實用	後備	總數	單件	總重量	
1		J853-GB-ST-010	J853-GB-ST-010	100x30mm 鐵巴	熱浸鋅	7		7	24.18	169.26	
2		J853-GB-ST-010L	J853-GB-ST-010L	100x30mm 鐵巴	熱浸鋅	14		14	23.78	332.92	
3		J853-GB-ST-010R	J853-GB-ST-010R	100x30mm 鐵巴	熱浸鋅	14		14	23.78	332.92	
4		J853-GB-ST-011	J853-GB-ST-011	100x30mm 鐵巴	熱浸鋅	35		35	19.47	681.45	
5		J853-GB-ST-011L	J853-GB-ST-011L	100x30mm 鐵巴	熱浸鋅	14		14	19.07	266.98	
6		J853-GB-ST-011R	J853-GB-ST-011R	100x30mm 鐵巴	熱浸鋅	14		14	19.07	266.98	
7		J853-GB-ST-012L	J853-GB-ST-012L	100x30mm 鐵巴	熱浸鋅	7		7	23.62	165.34	
8		J853-GB-ST-012R	J853-GB-ST-012R	100x30mm 鐵巴	熱浸鋅	7		7	23.62	165.34	
9		J853-GB-ST-013L	J853-GB-ST-013L	100x30mm 鐵巴	熱浸鋅	7		7	18.91	132.37	
10		J853-GB-ST-013R	J853-GB-ST-013R	100x30mm 鐵巴	熱浸鋅	7		7	18.91	132.37	
11		J853-GB-ST-014L	J853-GB-ST-014L	100x30mm 鐵巴	熱浸鋅	14		14	27.31	382.34	
12		J853-GB-ST-014R	J853-GB-ST-014R	100x30mm 鐵巴	熱浸鋅	14		14	27.31	382.34	
13		J853-GB-ST-015L	J853-GB-ST-015L	100x30mm 鐵巴	熱浸鋅	7		7	27.15	190.05	
14		J853-GB-ST-015R	J853-GB-ST-015R	100x30mm 鐵巴	熱浸鋅	7		7	27.15	190.05	
15		J853-GB-ST-016	J853-GB-ST-016	100x30mm 鐵巴	熱浸鋅	91		91	28.89	2628.99	
16		J853-GB-ST-016L	J853-GB-ST-016L	100x30mm 鐵巴	熱浸鋅	28		28	28.49	797.72	
17		J853-GB-ST-016R	J853-GB-ST-016R	100x30mm 鐵巴	熱浸鋅	28		28	28.49	797.72	
18		J853-GB-ST-017L	J853-GB-ST-017L	100x30mm 鐵巴	熱浸鋅	14		14	28.33	396.62	
19		J853-GB-ST-017R	J853-GB-ST-017R	100x30mm 鐵巴	熱浸鋅	14		14	28.33	396.62	
20		J853-GB-ST-101	J853-GB-ST-101A	40x80x40x8 THK 槽鐵	熱浸鋅	8		8	12.14	97.12	
21		J853-GB-ST-101	J853-GB-ST-101B	40x80x40x8 THK 槽鐵	熱浸鋅	8		8	10.96	87.68	
22		J853-GB-ST-101	J853-GB-ST-101C	40x80x40x8 THK 槽鐵	熱浸鋅	48		48	13.17	632.16	
23	A版修改	J853-GB-ST-101	J853-GB-ST-101D	40x80x40x8 THK 槽鐵	熱浸鋅	8		8	7.78	62.24	減少數量20枝(短了需報廢)
24		J853-GB-ST-101	J853-GB-ST-101E	40x80x40x8 THK 槽鐵	熱浸鋅	8		8	6.83	54.64	
25		J853-GB-ST-101	J853-GB-ST-101F	40x80x40x8 THK 槽鐵	熱浸鋅	20		20	13.41	268.20	
26	A版修改	J853-GB-ST-101	J853-GB-ST-101G	40x80x40x8 THK 槽鐵	熱浸鋅	42		42	10.32	433.44	增加數量

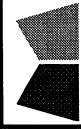

美特鋁質有限公司
MIDI Aluminum Fabricator Ltd.

工程號: J-853
地盤名稱: 香港延坪道(第二期別墅)
項目類別: Glass Balustrade-HB1~HB8屋仔
A/C Code:

計算: J.L.
核對:
批准:

日期:
日期:
日期:

送呈: Joe
副本:
版本: A




14/12/2023
總重量(Kg): 13904.54

工厂用鐵件B. M. 表

BM編號:

序號	修改標示	加工圖號	鐵件編號	鐵件名稱	顏色	數量(件)			重量(Kg)		備註
						實用	後備	總數	單件	總重量	
27	A版修改	J853-GB-ST-101	J853-GB-ST-101H	40x80x40x8 THK 槽鐵	熱浸鋅	42		42	9.38	393.96	增加數量
28		J853-GB-ST-101	J853-GB-ST-101J	40x80x40x8 THK 槽鐵	熱浸鋅	20		20	10.87	217.40	
29		J853-GB-ST-101	J853-GB-ST-101K	40x80x40x8 THK 槽鐵	熱浸鋅	20		20	12.42	248.40	
30		J853-GB-ST-101	J853-GB-ST-101L	40x80x40x8 THK 槽鐵	熱浸鋅	120		120	11.74	1408.80	
31		J853-GB-ST-101	J853-GB-ST-101M	40x80x40x8 THK 槽鐵	熱浸鋅	20		20	7.99	159.80	
32		J853-GB-ST-101	J853-GB-ST-101N	40x80x40x8 THK 槽鐵	熱浸鋅	50		50	12.04	602.00	
33	A版取消	J853-GB-ST-101	J853-GB-ST-101P	40x80x40x8 THK 槽鐵	熱浸鋅	0		0	9.54	0.00	30支用來切短改成J853-GB-ST-101H
34	A版取消	J853-GB-ST-101	J853-GB-ST-101Q	40x80x40x8 THK 槽鐵	熱浸鋅	0		0	10.92	0.00	20支用來切短改成J853-GB-ST-101G
35	A版修改	J853-GB-ST-101	J853-GB-ST-101R	40x80x40x8 THK 槽鐵	熱浸鋅	20		20	9.28	185.60	增加數量10枝
36		J853-GB-ST-102	J853-GB-ST-102A	40x80x40x8 THK 槽鐵	熱浸鋅	14		14	7.78	108.92	
37		J853-GB-ST-103	J853-GB-ST-103A	40x80x40x8 THK 槽鐵	熱浸鋅	28		28	4.85	135.80	
總計:								819		13904.54	

 美特铝质 有限公司 MIDI Aluminium Fabricator Ltd.				工程号 J853 地盘 香港延坪路	制图 J.L. 复核 - 批准 -	14/12/23 - -	物料号 - 图号 J853-GB-ST-101 数量 -
版本 A 日期 27/12	采用 工厂 √ 地盘 颜色 热浸锌	名称 铁件加工图 材料 80x40x8mm 铁槽	单件重量(kg) -	长度 - 宽度 -			
物料编号	DIM.A	DIM.B	DIM.C	DIM.D	DIM.E	数量	单件重量(kg)
J853-GB-ST-101A	1410.5	@500x2				8	12.14
J853-GB-ST-101B	1273	@500x2				8	10.96
J853-GB-ST-101C	1529.5	@500x2				48	13.17
J853-GB-ST-101D	903	500				8	7.78
J853-GB-ST-101E	793	500				8	6.83
J853-GB-ST-101F	1558	@500x2				20	13.41
J853-GB-ST-101G	1198	@500x2				42	10.32
J853-GB-ST-101H	1089.5	@500x2				42	9.38
J853-GB-ST-101J	1263	@500x2				20	10.87
J853-GB-ST-101K	1443	@500x2				20	12.42
J853-GB-ST-101L	1363	@500x2				120	11.74
J853-GB-ST-101M	928	500				20	7.99
J853-GB-ST-101N	1398	@500x2				50	12.04
J853-GB-ST-101P	1108	@500x2				0	9.54
J853-GB-ST-101Q	1268	@500x2				0	10.92
J853-GB-ST-101R	1078	@500x2				20	9.28

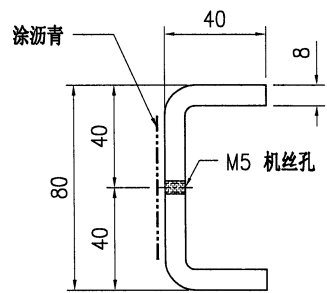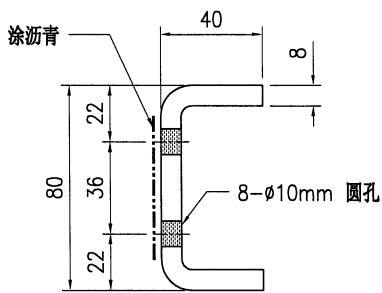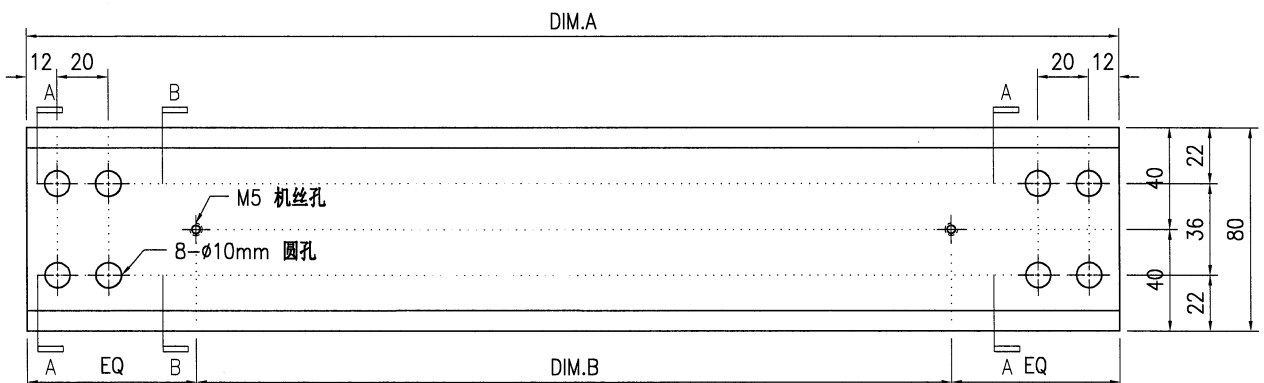

技术说明:

1. 所需材料为: 铁件; 等级为: S275;
2. 外形尺寸允许偏差为±0.5mm, 角度的允许偏差为±0.5°; 孔位的允许偏差为±0.5mm, 孔距的允许偏差为±0.5mm, 累计偏差为±0.5mm;
3. 槽口、豁口的长宽边允许偏差为+0.5mm, 中心线允许偏差都为±0.5mm;
4. "*"为重要尺寸, 加工过程中要保证此尺寸, 加工完毕须标示代号。