

工程指示 / 要求簡箋 ENGINEER INSTRUCTIONS(E.I.)

|         |                                   |       |            |
|---------|-----------------------------------|-------|------------|
| 工程指示編號: | EI- 7679                          | 修改版本: | A          |
|         | HK-1080                           |       |            |
| 工程編號:   | J 853                             | 工程名稱: | 延坪道 (第2期)  |
| 收件人:    | 生統                                | 發件人:  | Joe Chan   |
| 工程項目:   | Row C (HC1-HC6) 橫向<br>鋁板生產修改 (藍色) | 日期:   | 4/6/2024 . |

|                                 |  |                                    |
|---------------------------------|--|------------------------------------|
| <input type="checkbox"/> 原合約工程包 | <input type="checkbox"/> 原合約工程加 / 減賬 QT- | <input type="checkbox"/> 新工程報價 QT- |
|---------------------------------|--|------------------------------------|

|                |           |
|----------------|-----------|
| 信件批核號碼/圖紙參考編號: | 批核模具圖紙編號: |
| 客戶指示附件:        | 管理內部批簽署:  |

|                                    |                                     |                               |
|------------------------------------|-------------------------------------|-------------------------------|
| <input type="checkbox"/> 初步鋁料 B.M. | <input type="checkbox"/> 加工拆圖, 然後生產 | <input type="checkbox"/> 尺寸表  |
| <input type="checkbox"/> 正式鋁料 B.M. | <input type="checkbox"/> 技術上資料 / 指示 | <input type="checkbox"/> 報價   |
| <input type="checkbox"/> 配件 B.M.   | <input type="checkbox"/> 樣辦或貨品說明書   | <input type="checkbox"/> 分判合約 |
| <input type="checkbox"/> 其他:       |                                     |                               |

內容: 修改A: 修改圖紙 J853-HAC-AC-594 .  
請按新圖紙加工 .

完成上列要求日期: ASAP.

國內

|                                 |                              |   |   |                                |                              |
|---------------------------------|------------------------------|---|---|--------------------------------|------------------------------|
| <input type="checkbox"/> 生產技術總監 | <input type="checkbox"/> 連附件 | <input type="checkbox"/> 技術部              | <input type="checkbox"/> 連附件            | <input type="checkbox"/> 生產部   | <input type="checkbox"/> 連附件 |
| <input type="checkbox"/> 採購部    | <input type="checkbox"/> 連附件 | <input checked="" type="checkbox"/> 生產統籌部 | <input checked="" type="checkbox"/> 連附件 | <input type="checkbox"/> 報關組   | <input type="checkbox"/> 連附件 |
| <input type="checkbox"/> 質檢部    | <input type="checkbox"/> 連附件 | <input type="checkbox"/> 會計部              | <input type="checkbox"/> 連附件            | <input type="checkbox"/> 機械設計部 | <input type="checkbox"/> 連附件 |
| <input type="checkbox"/> 香港辦    | <input type="checkbox"/> 連附件 | <input type="checkbox"/> 其他:              |   |                                |                              |

香港

|                              |                              |                              |                              |  |   |                              |                              |
|------------------------------|------------------------------|------------------------------|------------------------------|--|---|------------------------------|------------------------------|
| <input type="checkbox"/> 行政部 | <input type="checkbox"/> 連附件 | <input type="checkbox"/> 會計部 | <input type="checkbox"/> 連附件 | <input type="checkbox"/> 統籌部             | <input type="checkbox"/> 連附件            | <input type="checkbox"/> 工程部 | <input type="checkbox"/> 連附件 |
| <input type="checkbox"/> 採購部 | <input type="checkbox"/> 連附件 | <input type="checkbox"/> QS部 | <input type="checkbox"/> 連附件 | <input checked="" type="checkbox"/> 地盤管理 | <input checked="" type="checkbox"/> 連附件 | <input type="checkbox"/> 維修部 | <input type="checkbox"/> 連附件 |

|         |           |            |  |
|---------|-----------|------------|--|
| *發件人簽署: |           | *組別成員批核簽署: |  |
| 傳遞編號:   | HR1080/24 | 項目經理簽署:    |  |

|             |           |                  |                     |
|-------------|-----------|------------------|---------------------|
| 地盤用铝板B. M.表 | A/C Code: | 總重量(kg): 4567.60 | 總V.F.面積(m²): 553.67 |
|-------------|-----------|------------------|---------------------|

| 序號 | 修改標示 | 加工圖号            | 铝板编号            | 铝板名稱               | 顏色                | 數量(塊) |    | 總重量   | 展開面積(m²) |      | V.F.面積(m²) |      | 備註 |
|----|------|-----------------|-----------------|--------------------|-------------------|-------|----|-------|----------|------|------------|------|----|
|    |      |                 |                 |                    |                   | 實用    | 後備 |       | 總數       | 單件   | 總面積        | 單件   |    |
| 1  |      | J853-HAC-AC-561 | J853-HAC-AC-561 | 3mm 厚铝板 (3003 H14) | EG-DG-D334232-ZD1 | 2     |    | 60.49 | 3.72     | 7.44 | 3.72       | 7.44 |    |
| 2  |      | J853-HAC-AC-562 | J853-HAC-AC-562 | 3mm 厚铝板 (3003 H14) | EG-DG-D334232-ZD1 | 2     |    | 60.49 | 3.72     | 7.44 | 3.72       | 7.44 |    |
| 3  |      | J853-HAC-AC-563 | J853-HAC-AC-563 | 3mm 厚铝板 (3003 H14) | EG-DG-D334232-ZD1 | 1     |    | 30.24 | 3.72     | 3.72 | 3.72       | 3.72 |    |
| 4  |      | J853-HAC-AC-564 | J853-HAC-AC-564 | 3mm 厚铝板 (3003 H14) | EG-DG-D334232-ZD1 | 1     |    | 30.24 | 3.72     | 3.72 | 3.72       | 3.72 |    |
| 5  |      | J853-HAC-AC-565 | J853-HAC-AC-565 | 3mm 厚铝板 (3003 H14) | EG-DG-D334232-ZD1 | 1     |    | 29.92 | 3.68     | 3.68 | 3.68       | 3.68 |    |
| 6  |      | J853-HAC-AC-566 | J853-HAC-AC-566 | 3mm 厚铝板 (3003 H14) | EG-DG-D334232-ZD1 | 1     |    | 29.92 | 3.68     | 3.68 | 3.68       | 3.68 |    |
| 7  |      | J853-HAC-AC-567 | J853-HAC-AC-567 | 3mm 厚铝板 (3003 H14) | EG-DG-D334232-ZD1 | 1     |    | 30.08 | 3.70     | 3.70 | 3.70       | 3.70 |    |
| 8  |      | J853-HAC-AC-568 | J853-HAC-AC-568 | 3mm 厚铝板 (3003 H14) | EG-DG-D334232-ZD1 | 1     |    | 30.08 | 3.70     | 3.70 | 3.70       | 3.70 |    |
| 9  |      | J853-HAC-AC-569 | J853-HAC-AC-569 | 3mm 厚铝板 (3003 H14) | EG-DG-D334232-ZD1 | 1     |    | 8.13  | 1.00     | 1.00 | 1.00       | 1.00 |    |
| 10 |      | J853-HAC-AC-570 | J853-HAC-AC-570 | 3mm 厚铝板 (3003 H14) | EG-DG-D334232-ZD1 | 1     |    | 8.05  | 0.99     | 0.99 | 0.99       | 0.99 |    |
| 11 |      | J853-HAC-AC-571 | J853-HAC-AC-571 | 3mm 厚铝板 (3003 H14) | EG-DG-D334232-ZD1 | 6     |    | 48.29 | 0.99     | 5.94 | 0.99       | 5.94 |    |
| 12 |      | J853-HAC-AC-572 | J853-HAC-AC-572 | 3mm 厚铝板 (3003 H14) | EG-DG-D334232-ZD1 | 1     |    | 8.05  | 0.99     | 0.99 | 0.99       | 0.99 |    |
| 13 |      | J853-HAC-AC-573 | J853-HAC-AC-573 | 3mm 厚铝板 (3003 H14) | EG-DG-D334232-ZD1 | 1     |    | 8.05  | 0.99     | 0.99 | 0.99       | 0.99 |    |
| 14 |      | J853-HAC-AC-574 | J853-HAC-AC-574 | 3mm 厚铝板 (3003 H14) | EG-DG-D334232-ZD1 | 2     |    | 11.54 | 0.71     | 1.42 | 0.71       | 1.42 |    |
| 15 |      | J853-HAC-AC-575 | J853-HAC-AC-575 | 3mm 厚铝板 (3003 H14) | EG-DG-D334232-ZD1 | 1     |    | 5.77  | 0.71     | 0.71 | 0.71       | 0.71 |    |
| 16 |      | J853-HAC-AC-576 | J853-HAC-AC-576 | 3mm 厚铝板 (3003 H14) | EG-DG-D334232-ZD1 | 2     |    | 11.54 | 0.71     | 1.42 | 0.71       | 1.42 |    |
| 17 |      | J853-HAC-AC-577 | J853-HAC-AC-577 | 3mm 厚铝板 (3003 H14) | EG-DG-D334232-ZD1 | 1     |    | 5.77  | 0.71     | 0.71 | 0.71       | 0.71 |    |
| 18 |      | J853-HAC-AC-578 | J853-HAC-AC-578 | 3mm 厚铝板 (3003 H14) | EG-DG-D334232-ZD1 | 3     |    | 19.76 | 0.81     | 2.43 | 0.81       | 2.43 |    |
| 19 |      | J853-HAC-AC-579 | J853-HAC-AC-579 | 3mm 厚铝板 (3003 H14) | EG-DG-D334232-ZD1 | 2     |    | 8.78  | 0.54     | 1.08 | 0.54       | 1.08 |    |
| 20 |      | J853-HAC-AC-580 | J853-HAC-AC-580 | 3mm 厚铝板 (3003 H14) | EG-DG-D334232-ZD1 | 4     |    | 17.56 | 0.54     | 2.16 | 0.54       | 2.16 |    |
| 21 |      | J853-HAC-AC-584 | J853-HAC-AC-584 | 3mm 厚铝板 (3003 H14) | EG-DG-D334232-ZD1 | 1     |    | 7.80  | 0.96     | 0.96 | 0.96       | 0.96 |    |
| 22 |      | J853-HAC-AC-586 | J853-HAC-AC-586 | 3mm 厚铝板 (3003 H14) | EG-DG-D334232-ZD1 | 1     |    | 7.80  | 0.96     | 0.96 | 0.96       | 0.96 |    |
| 23 |      | J853-HAC-AC-588 | J853-HAC-AC-588 | 3mm 厚铝板 (3003 H14) | EG-DG-D334232-ZD1 | 3     |    | 12.68 | 0.52     | 1.56 | 0.52       | 1.56 |    |
| 24 |      | J853-HAC-AC-590 | J853-HAC-AC-590 | 3mm 厚铝板 (3003 H14) | EG-DG-D334232-ZD1 | 1     |    | 4.47  | 0.55     | 0.55 | 0.55       | 0.55 |    |
| 25 |      | J853-HAC-AC-591 | J853-HAC-AC-591 | 3mm 厚铝板 (3003 H14) | EG-DG-D334232-ZD1 | 1     |    | 6.91  | 0.85     | 0.85 | 0.85       | 0.85 |    |
| 26 | A    | J853-HAC-AC-594 | J853-HAC-AC-594 | 3mm 厚铝板 (3003 H14) | EG-DG-D334232-ZD1 | 1     |    | 6.02  | 0.74     | 0.74 | 0.74       | 0.74 |    |
| 27 |      | J853-HAC-AC-595 | J853-HAC-AC-595 | 3mm 厚铝板 (3003 H14) | EG-DG-D334232-ZD1 | 1     |    | 8.86  | 1.09     | 1.09 | 1.09       | 1.09 |    |
| 28 |      | J853-HAC-AC-596 | J853-HAC-AC-596 | 3mm 厚铝板 (3003 H14) | EG-DG-D334232-ZD1 | 1     |    | 9.59  | 1.18     | 1.18 | 1.18       | 1.18 |    |
| 29 |      | J853-HAC-AC-597 | J853-HAC-AC-597 | 3mm 厚铝板 (3003 H14) | EG-DG-D334232-ZD1 | 1     |    | 9.59  | 1.18     | 1.18 | 1.18       | 1.18 |    |
| 30 |      | J853-HAC-AC-598 | J853-HAC-AC-598 | 3mm 厚铝板 (3003 H14) | EG-DG-D334232-ZD1 | 1     |    | 9.59  | 1.18     | 1.18 | 1.18       | 1.18 |    |
| 31 |      | J853-HAC-AC-599 | J853-HAC-AC-599 | 3mm 厚铝板 (3003 H14) | EG-DG-D334232-ZD1 | 3     |    | 33.41 | 1.37     | 4.11 | 1.37       | 4.11 |    |
| 32 |      | J853-HAC-AC-600 | J853-HAC-AC-600 | 3mm 厚铝板 (3003 H14) | EG-DG-D334232-ZD1 | 1     |    | 11.14 | 1.37     | 1.37 | 1.37       | 1.37 |    |



|           |                             |          |         |                           |           |     |     |
|-----------|-----------------------------|----------|---------|---------------------------|-----------|-----|-----|
| 工程號:      | J-853                       | 計算:      | J.L.    | 日期:                       | 18/4/2024 | 送呈: | Joe |
| 地盤名稱:     | 香港延坪道(第二期別墅)                | 核對:      |         | 日期:                       |           | 副本: |     |
| 項目類別:     | Horizontal Alum Cladding HC | 批准:      |         | 日期:                       |           | 版本: |     |
| A/C Code: |                             | 總重量(Kg): | 4567.60 | 總V.F.面積(m <sup>2</sup> ): | 553.67    |     |     |

| 序號 | 修改標示 | 加工圖号            | 鋁板編號            | 鋁板名稱               | 顏色                | 數量(塊) |    |    | 總重量    | 展開面積(m <sup>2</sup> ) |       | V.F.面積(m <sup>2</sup> ) |       | 備註 |
|----|------|-----------------|-----------------|--------------------|-------------------|-------|----|----|--------|-----------------------|-------|-------------------------|-------|----|
|    |      |                 |                 |                    |                   | 實用    | 後備 | 總數 |        | 單件                    | 總面積   | 單件                      | 總面積   |    |
| 65 |      | J853-HAC-AC-633 | J853-HAC-AC-633 | 3mm 厚鋁板 (3003 H14) | EG-DG-D334232-ZD1 | 4     |    | 4  | 16.59  | 0.51                  | 2.04  | 0.51                    | 2.04  |    |
| 66 |      | J853-HAC-AC-634 | J853-HAC-AC-634 | 3mm 厚鋁板 (3003 H14) | EG-DG-D334232-ZD1 | 3     |    | 3  | 13.17  | 0.54                  | 1.62  | 0.54                    | 1.62  |    |
| 67 |      | J853-HAC-AC-635 | J853-HAC-AC-635 | 3mm 厚鋁板 (3003 H14) | EG-DG-D334232-ZD1 | 3     |    | 3  | 11.22  | 0.46                  | 1.38  | 0.46                    | 1.38  |    |
| 68 |      | J853-HAC-AC-636 | J853-HAC-AC-636 | 3mm 厚鋁板 (3003 H14) | EG-DG-D334232-ZD1 | 3     |    | 3  | 9.27   | 0.38                  | 1.14  | 0.38                    | 1.14  |    |
| 69 |      | J853-HAC-AC-637 | J853-HAC-AC-637 | 3mm 厚鋁板 (3003 H14) | EG-DG-D334232-ZD1 | 3     |    | 3  | 10.73  | 0.44                  | 1.32  | 0.44                    | 1.32  |    |
| 70 |      | J853-HAC-AC-638 | J853-HAC-AC-638 | 3mm 厚鋁板 (3003 H14) | EG-DG-D334232-ZD1 | 1     |    | 1  | 3.58   | 0.44                  | 0.44  | 0.44                    | 0.44  |    |
| 71 |      | J853-HAC-AC-639 | J853-HAC-AC-639 | 3mm 厚鋁板 (3003 H14) | EG-DG-D334232-ZD1 | 1     |    | 1  | 3.09   | 0.38                  | 0.38  | 0.38                    | 0.38  |    |
| 72 |      | J853-HAC-AC-640 | J853-HAC-AC-640 | 3mm 厚鋁板 (3003 H14) | EG-DG-D334232-ZD1 | 1     |    | 1  | 3.74   | 0.46                  | 0.46  | 0.46                    | 0.46  |    |
| 73 |      | J853-HAC-AC-641 | J853-HAC-AC-641 | 3mm 厚鋁板 (3003 H14) | EG-DG-D334232-ZD1 | 1     |    | 1  | 4.39   | 0.54                  | 0.54  | 0.54                    | 0.54  |    |
| 74 |      | J853-HAC-AC-642 | J853-HAC-AC-642 | 3mm 厚鋁板 (3003 H14) | EG-DG-D334232-ZD1 | 1     |    | 1  | 4.80   | 0.59                  | 0.59  | 0.59                    | 0.59  |    |
| 75 |      | J853-HAC-AC-643 | J853-HAC-AC-643 | 3mm 厚鋁板 (3003 H14) | EG-DG-D334232-ZD1 | 10    |    | 10 | 13.01  | 0.16                  | 1.60  | 0.16                    | 1.60  |    |
| 76 |      | J853-HAC-AC-644 | J853-HAC-AC-644 | 3mm 厚鋁板 (3003 H14) | EG-DG-D334232-ZD1 | 10    |    | 10 | 13.01  | 0.16                  | 1.60  | 0.16                    | 1.60  |    |
| 77 |      | J853-HAC-AC-645 | J853-HAC-AC-645 | 3mm 厚鋁板 (3003 H14) | EG-DG-D334232-ZD1 | 11    |    | 11 | 69.76  | 0.78                  | 8.58  | 0.78                    | 8.58  |    |
| 78 |      | J853-HAC-AC-646 | J853-HAC-AC-646 | 3mm 厚鋁板 (3003 H14) | EG-DG-D334232-ZD1 | 6     |    | 6  | 40.49  | 0.83                  | 4.98  | 0.83                    | 4.98  |    |
| 79 |      | J853-HAC-AC-647 | J853-HAC-AC-647 | 3mm 厚鋁板 (3003 H14) | EG-DG-D334232-ZD1 | 6     |    | 6  | 40.49  | 0.83                  | 4.98  | 0.83                    | 4.98  |    |
| 80 |      | J853-HAC-AC-648 | J853-HAC-AC-648 | 3mm 厚鋁板 (3003 H14) | EG-DG-D334232-ZD1 | 2     |    | 2  | 13.50  | 0.83                  | 1.66  | 0.83                    | 1.66  |    |
| 81 |      | J853-HAC-AC-649 | J853-HAC-AC-649 | 3mm 厚鋁板 (3003 H14) | EG-DG-D334232-ZD1 | 3     |    | 3  | 20.24  | 0.83                  | 2.49  | 0.83                    | 2.49  |    |
| 82 |      | J853-HAC-AC-650 | J853-HAC-AC-650 | 3mm 厚鋁板 (3003 H14) | EG-DG-D334232-ZD1 | 1     |    | 1  | 6.34   | 0.78                  | 0.78  | 0.78                    | 0.78  |    |
| 83 |      | J853-HAC-AC-651 | J853-HAC-AC-651 | 3mm 厚鋁板 (3003 H14) | EG-DG-D334232-ZD1 | 1     |    | 1  | 6.34   | 0.78                  | 0.78  | 0.78                    | 0.78  |    |
| 84 |      | J853-HAC-AC-652 | J853-HAC-AC-652 | 3mm 厚鋁板 (3003 H14) | EG-DG-D334232-ZD1 | 4     |    | 4  | 29.59  | 0.91                  | 3.64  | 0.91                    | 3.64  |    |
| 85 |      | J853-HAC-AC-653 | J853-HAC-AC-653 | 3mm 厚鋁板 (3003 H14) | EG-DG-D334232-ZD1 | 4     |    | 4  | 17.24  | 0.53                  | 2.12  | 0.53                    | 2.12  |    |
| 86 |      | J853-HAC-AC-654 | J853-HAC-AC-654 | 3mm 厚鋁板 (3003 H14) | EG-DG-D334232-ZD1 | 4     |    | 4  | 21.79  | 0.67                  | 2.68  | 0.67                    | 2.68  |    |
| 87 |      | J853-HAC-AC-655 | J853-HAC-AC-655 | 3mm 厚鋁板 (3003 H14) | EG-DG-D334232-ZD1 | 3     |    | 3  | 21.71  | 0.89                  | 2.67  | 0.89                    | 2.67  |    |
| 88 |      | J853-HAC-AC-656 | J853-HAC-AC-656 | 3mm 厚鋁板 (3003 H14) | EG-DG-D334232-ZD1 | 1     |    | 1  | 7.24   | 0.89                  | 0.89  | 0.89                    | 0.89  |    |
| 89 |      | J853-HAC-AC-657 | J853-HAC-AC-657 | 3mm 厚鋁板 (3003 H14) | EG-DG-D334232-ZD1 | 2     |    | 2  | 14.47  | 0.89                  | 1.78  | 0.89                    | 1.78  |    |
| 90 |      | J853-HAC-AC-658 | J853-HAC-AC-658 | 3mm 厚鋁板 (3003 H14) | EG-DG-D334232-ZD1 | 1     |    | 1  | 7.24   | 0.89                  | 0.89  | 0.89                    | 0.89  |    |
| 91 |      | J853-HAC-AC-659 | J853-HAC-AC-659 | 3mm 厚鋁板 (3003 H14) | EG-DG-D334232-ZD1 | 1     |    | 1  | 7.24   | 0.89                  | 0.89  | 0.89                    | 0.89  |    |
| 92 |      | J853-HAC-AC-661 | J853-HAC-AC-661 | 3mm 厚鋁板 (3003 H14) | EG-DG-D334232-ZD1 | 8     |    | 8  | 43.58  | 0.67                  | 5.36  | 0.67                    | 5.36  |    |
| 93 |      | J853-HAC-AC-662 | J853-HAC-AC-662 | 3mm 厚鋁板 (3003 H14) | EG-DG-D334232-ZD1 | 8     |    | 8  | 43.58  | 0.67                  | 5.36  | 0.67                    | 5.36  |    |
| 94 |      | J853-HAC-AC-663 | J853-HAC-AC-663 | 3mm 厚鋁板 (3003 H14) | EG-DG-D334232-ZD1 | 17    |    | 17 | 107.80 | 0.78                  | 13.26 | 0.78                    | 13.26 |    |
| 95 |      | J853-HAC-AC-664 | J853-HAC-AC-664 | 3mm 厚鋁板 (3003 H14) | EG-DG-D334232-ZD1 | 1     |    | 1  | 6.34   | 0.78                  | 0.78  | 0.78                    | 0.78  |    |
| 96 |      | J853-HAC-AC-665 | J853-HAC-AC-665 | 3mm 厚鋁板 (3003 H14) | EG-DG-D334232-ZD1 | 1     |    | 1  | 6.34   | 0.78                  | 0.78  | 0.78                    | 0.78  |    |




美特鋁質有限公司  
MIDI Aluminium Fabricator Ltd.

地盤用鋁板B. M. 表

BM編號:

|           |                              |          |         |                           |           |     |     |
|-----------|------------------------------|----------|---------|---------------------------|-----------|-----|-----|
| 工程號:      | J-853                        | 計算:      | J. L.   | 日期:                       | 18/4/2024 | 送呈: | Joe |
| 地盤名稱:     | 香港延坪道(第二期別墅)                 | 核對:      |         | 日期:                       |           | 副本: |     |
| 項目類別:     | Horizontal Alum. Cladding_HG | 批准:      |         | 日期:                       |           | 版本: |     |
| A/C Code: |                              | 總重量(Kg): | 4567.60 | 總V.F.面積(m <sup>2</sup> ): | 553.67    |     |     |

| 序號  | 修改標示 | 加工圖号            | 鋁板編號            | 鋁板名稱               | 顏色                | 數量(塊) |    | 總重量 | 展開面積(m <sup>2</sup> ) |      | V.F.面積(m <sup>2</sup> ) |      | 備註   |     |
|-----|------|-----------------|-----------------|--------------------|-------------------|-------|----|-----|-----------------------|------|-------------------------|------|------|-----|
|     |      |                 |                 |                    |                   | 實用    | 後備 |     | 總數                    | 單件   | 總面積                     | 單件   |      | 總面積 |
| 97  |      | J853-HAG-AC-666 | J853-HAG-AC-666 | 3mm 厚鋁板 (3003 H14) | EO-DG-D334232-ZD1 | 2     |    | 2   | 12.68                 | 0.78 | 1.56                    | 0.78 | 1.56 |     |
| 98  |      | J853-HAG-AC-667 | J853-HAG-AC-667 | 3mm 厚鋁板 (3003 H14) | EO-DG-D334232-ZD1 | 1     |    | 1   | 6.34                  | 0.78 | 0.78                    | 0.78 | 0.78 |     |
| 99  |      | J853-HAG-AC-668 | J853-HAG-AC-668 | 3mm 厚鋁板 (3003 H14) | EO-DG-D334232-ZD1 | 1     |    | 1   | 6.34                  | 0.78 | 0.78                    | 0.78 | 0.78 |     |
| 100 |      | J853-HAG-AC-669 | J853-HAG-AC-669 | 3mm 厚鋁板 (3003 H14) | EO-DG-D334232-ZD1 | 1     |    | 1   | 6.34                  | 0.78 | 0.78                    | 0.78 | 0.78 |     |
| 101 |      | J853-HAG-AC-670 | J853-HAG-AC-670 | 3mm 厚鋁板 (3003 H14) | EO-DG-D334232-ZD1 | 1     |    | 1   | 6.34                  | 0.78 | 0.78                    | 0.78 | 0.78 |     |
| 102 |      | J853-HAG-AC-671 | J853-HAG-AC-671 | 3mm 厚鋁板 (3003 H14) | EO-DG-D334232-ZD1 | 12    |    | 12  | 76.10                 | 0.78 | 9.36                    | 0.78 | 9.36 |     |
| 103 |      | J853-HAG-AC-672 | J853-HAG-AC-672 | 3mm 厚鋁板 (3003 H14) | EO-DG-D334232-ZD1 | 1     |    | 1   | 6.34                  | 0.78 | 0.78                    | 0.78 | 0.78 |     |
| 104 |      | J853-HAG-AC-673 | J853-HAG-AC-673 | 3mm 厚鋁板 (3003 H14) | EO-DG-D334232-ZD1 | 2     |    | 2   | 12.68                 | 0.78 | 1.56                    | 0.78 | 1.56 |     |
| 105 |      | J853-HAG-AC-674 | J853-HAG-AC-674 | 3mm 厚鋁板 (3003 H14) | EO-DG-D334232-ZD1 | 3     |    | 3   | 19.02                 | 0.78 | 2.34                    | 0.78 | 2.34 |     |
| 106 |      | J853-HAG-AC-675 | J853-HAG-AC-675 | 3mm 厚鋁板 (3003 H14) | EO-DG-D334232-ZD1 | 2     |    | 2   | 12.68                 | 0.78 | 1.56                    | 0.78 | 1.56 |     |
| 107 |      | J853-HAG-AC-676 | J853-HAG-AC-676 | 3mm 厚鋁板 (3003 H14) | EO-DG-D334232-ZD1 | 2     |    | 2   | 12.68                 | 0.78 | 1.56                    | 0.78 | 1.56 |     |
| 108 |      | J853-HAG-AC-677 | J853-HAG-AC-677 | 3mm 厚鋁板 (3003 H14) | EO-DG-D334232-ZD1 | 2     |    | 2   | 12.68                 | 0.78 | 1.56                    | 0.78 | 1.56 |     |
| 109 |      | J853-HAG-AC-678 | J853-HAG-AC-678 | 3mm 厚鋁板 (3003 H14) | EO-DG-D334232-ZD1 | 2     |    | 2   | 12.68                 | 0.78 | 1.56                    | 0.78 | 1.56 |     |
| 110 |      | J853-HAG-AC-679 | J853-HAG-AC-679 | 3mm 厚鋁板 (3003 H14) | EO-DG-D334232-ZD1 | 2     |    | 2   | 12.68                 | 0.78 | 1.56                    | 0.78 | 1.56 |     |
| 111 |      | J853-HAG-AC-680 | J853-HAG-AC-680 | 3mm 厚鋁板 (3003 H14) | EO-DG-D334232-ZD1 | 2     |    | 2   | 12.68                 | 0.78 | 1.56                    | 0.78 | 1.56 |     |
| 112 |      | J853-HAG-AC-681 | J853-HAG-AC-681 | 3mm 厚鋁板 (3003 H14) | EO-DG-D334232-ZD1 | 1     |    | 1   | 6.34                  | 0.78 | 0.78                    | 0.78 | 0.78 |     |
| 113 |      | J853-HAG-AC-682 | J853-HAG-AC-682 | 3mm 厚鋁板 (3003 H14) | EO-DG-D334232-ZD1 | 1     |    | 1   | 6.34                  | 0.78 | 0.78                    | 0.78 | 0.78 |     |
| 114 |      | J853-HAG-AC-683 | J853-HAG-AC-683 | 3mm 厚鋁板 (3003 H14) | EO-DG-D334232-ZD1 | 1     |    | 1   | 6.34                  | 0.78 | 0.78                    | 0.78 | 0.78 |     |
| 115 |      | J853-HAG-AC-684 | J853-HAG-AC-684 | 3mm 厚鋁板 (3003 H14) | EO-DG-D334232-ZD1 | 1     |    | 1   | 6.34                  | 0.78 | 0.78                    | 0.78 | 0.78 |     |
| 116 |      | J853-HAG-AC-685 | J853-HAG-AC-685 | 3mm 厚鋁板 (3003 H14) | EO-DG-D334232-ZD1 | 1     |    | 1   | 6.34                  | 0.78 | 0.78                    | 0.78 | 0.78 |     |
| 117 |      | J853-HAG-AC-686 | J853-HAG-AC-686 | 3mm 厚鋁板 (3003 H14) | EO-DG-D334232-ZD1 | 1     |    | 1   | 6.34                  | 0.78 | 0.78                    | 0.78 | 0.78 |     |
| 118 |      | J853-HAG-AC-687 | J853-HAG-AC-687 | 3mm 厚鋁板 (3003 H14) | EO-DG-D334232-ZD1 | 1     |    | 1   | 6.34                  | 0.78 | 0.78                    | 0.78 | 0.78 |     |
| 119 |      | J853-HAG-AC-688 | J853-HAG-AC-688 | 3mm 厚鋁板 (3003 H14) | EO-DG-D334232-ZD1 | 1     |    | 1   | 6.34                  | 0.78 | 0.78                    | 0.78 | 0.78 |     |
| 120 |      | J853-HAG-AC-689 | J853-HAG-AC-689 | 3mm 厚鋁板 (3003 H14) | EO-DG-D334232-ZD1 | 1     |    | 1   | 6.34                  | 0.78 | 0.78                    | 0.78 | 0.78 |     |
| 121 |      | J853-HAG-AC-690 | J853-HAG-AC-690 | 3mm 厚鋁板 (3003 H14) | EO-DG-D334232-ZD1 | 2     |    | 2   | 9.27                  | 0.57 | 1.14                    | 0.57 | 1.14 |     |
| 122 |      | J853-HAG-AC-691 | J853-HAG-AC-691 | 3mm 厚鋁板 (3003 H14) | EO-DG-D334232-ZD1 | 2     |    | 2   | 9.27                  | 0.57 | 1.14                    | 0.57 | 1.14 |     |
| 123 |      | J853-HAG-AC-692 | J853-HAG-AC-692 | 3mm 厚鋁板 (3003 H14) | EO-DG-D334232-ZD1 | 1     |    | 1   | 5.45                  | 0.67 | 0.67                    | 0.67 | 0.67 |     |
| 124 |      | J853-HAG-AC-693 | J853-HAG-AC-693 | 3mm 厚鋁板 (3003 H14) | EO-DG-D334232-ZD1 | 1     |    | 1   | 5.45                  | 0.67 | 0.67                    | 0.67 | 0.67 |     |
| 125 |      | J853-HAG-AC-694 | J853-HAG-AC-694 | 3mm 厚鋁板 (3003 H14) | EO-DG-D334232-ZD1 | 4     |    | 4   | 21.79                 | 0.67 | 2.68                    | 0.67 | 2.68 |     |
| 126 |      | J853-HAG-AC-695 | J853-HAG-AC-695 | 3mm 厚鋁板 (3003 H14) | EO-DG-D334232-ZD1 | 2     |    | 2   | 10.89                 | 0.67 | 1.34                    | 0.67 | 1.34 |     |
| 127 |      | J853-HAG-AC-697 | J853-HAG-AC-697 | 3mm 厚鋁板 (3003 H14) | EO-DG-D334232-ZD1 | 1     |    | 1   | 5.45                  | 0.67 | 0.67                    | 0.67 | 0.67 |     |
| 128 |      | J853-HAG-AC-698 | J853-HAG-AC-698 | 3mm 厚鋁板 (3003 H14) | EO-DG-D334232-ZD1 | 5     |    | 5   | 27.24                 | 0.67 | 3.35                    | 0.67 | 3.35 |     |

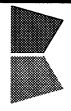

美特鋁質有限公司  
MID Aluminum Fabricator Ltd.

|       |                              |           |      |          |           |                           |        |
|-------|------------------------------|-----------|------|----------|-----------|---------------------------|--------|
| 工程號:  | J-853                        | 計算:       | J.L. | 日期:      | 18/4/2024 | 送呈:                       | Joe    |
| 地盤名稱: | 香港延坪道(第二期別墅)                 | 核對:       |      | 日期:      |           | 副本:                       |        |
| 項目類別: | Horizontal Alum. Cladding HG | 批准:       |      | 日期:      |           | 版本:                       |        |
| BM編號: |                              | A/C Code: |      | 總重量(Kg): | 4567.60   | 總V.F.面積(m <sup>2</sup> ): | 553.67 |




| 序號  | 修改標示 | 加工圖号            | 鋁板編號             | 鋁板名稱               | 顏色                | 數量(塊) |    |     | 總重量     |      | 展開面積(m <sup>2</sup> ) |      | V.F.面積(m <sup>2</sup> ) |     | 備註 |
|-----|------|-----------------|------------------|--------------------|-------------------|-------|----|-----|---------|------|-----------------------|------|-------------------------|-----|----|
|     |      |                 |                  |                    |                   | 實用    | 後備 | 總數  | 單件      | 總重量  | 單件                    | 總面積  | 單件                      | 總面積 |    |
| 129 |      | J853-HAC-AG-699 | J853-HAC-AG-699  | 3mm 厚鋁板 (3003 H14) | EC-DG-D334232-ZD1 | 1     |    | 1   | 5.45    | 0.67 | 0.67                  | 0.00 | 0.00                    |     |    |
| 130 |      | J853-HAC-AG-700 | J853-HAC-AG-700  | 3mm 厚鋁板 (3003 H14) | EC-DG-D334232-ZD1 | 1     |    | 1   | 5.45    | 0.67 | 0.67                  | 0.00 | 0.00                    |     |    |
| 131 |      | J853-HAC-AG-703 | J853-HAC-AG-703  | 3mm 厚鋁板 (3003 H14) | EC-DG-D334232-ZD1 | 3     |    | 3   | 3.90    | 0.16 | 0.48                  | 0.16 | 0.48                    |     |    |
| 132 |      | J853-HAC-AG-704 | J853-HAC-AG-704  | 3mm 厚鋁板 (3003 H14) | EC-DG-D334232-ZD1 | 1     |    | 1   | 1.38    | 0.17 | 0.17                  | 0.17 | 0.17                    |     |    |
| 133 |      | J853-HAC-AG-705 | J853-HAC-AG-705  | 3mm 厚鋁板 (3003 H14) | EC-DG-D334232-ZD1 | 1     |    | 1   | 0.81    | 0.10 | 0.10                  | 0.00 | 0.00                    |     |    |
| 134 |      | J853-HAC-AG-706 | J853-HAC-AG-706  | 3mm 厚鋁板 (3003 H14) | EC-DG-D334232-ZD1 | 1     |    | 1   | 0.98    | 0.12 | 0.12                  | 0.00 | 0.00                    |     |    |
| 135 |      | J853-HAC-AG-707 | J853-HAC-AG-707A | 3mm 厚鋁板 (3003 H14) | 鍍化                | 5     |    | 5   | 6.10    | 0.15 | 0.75                  | 0.00 | 0.00                    |     |    |
| 136 |      | J853-HAC-AG-707 | J853-HAC-AG-707B | 3mm 厚鋁板 (3003 H14) | 鍍化                | 5     |    | 5   | 4.88    | 0.12 | 0.60                  | 0.00 | 0.00                    |     |    |
| 137 |      | J853-HAC-AG-707 | J853-HAC-AG-707C | 3mm 厚鋁板 (3003 H14) | 鍍化                | 3     |    | 3   | 2.44    | 0.10 | 0.30                  | 0.00 | 0.00                    |     |    |
| 138 |      | J853-HAC-AG-707 | J853-HAC-AG-707D | 3mm 厚鋁板 (3003 H14) | 鍍化                | 3     |    | 3   | 1.46    | 0.06 | 0.18                  | 0.00 | 0.00                    |     |    |
| 139 |      | J853-HAC-AG-707 | J853-HAC-AG-707E | 3mm 厚鋁板 (3003 H14) | 鍍化                | 1     |    | 1   | 0.98    | 0.12 | 0.12                  | 0.00 | 0.00                    |     |    |
| 140 |      | J853-HAC-AG-707 | J853-HAC-AG-707F | 3mm 厚鋁板 (3003 H14) | 鍍化                | 1     |    | 1   | 0.49    | 0.06 | 0.06                  | 0.06 | 0.06                    |     |    |
| 141 |      | J853-HAC-AG-707 | J853-HAC-AG-707G | 3mm 厚鋁板 (3003 H14) | 鍍化                | 1     |    | 1   | 4.07    | 0.50 | 0.50                  | 0.50 | 0.50                    |     |    |
| 142 |      | J853-HAC-AG-707 | J853-HAC-AG-707H | 3mm 厚鋁板 (3003 H14) | 鍍化                | 1     |    | 1   | 0.98    | 0.12 | 0.12                  | 0.00 | 0.00                    |     |    |
| 143 |      | J853-HAC-AG-707 | J853-HAC-AG-707J | 3mm 厚鋁板 (3003 H14) | 鍍化                | 1     |    | 1   | 4.07    | 0.50 | 0.50                  | 0.00 | 0.00                    |     |    |
| 總計: |      |                 |                  |                    |                   | 499   |    | 499 | 4567.60 |      | 561.82                |      | 553.67                  |     |    |




美特铝质有限公司  
MIDI Aluminium Fabricator Ltd.

|     |                    |         |      |         |        |                 |     |
|-----|--------------------|---------|------|---------|--------|-----------------|-----|
| 工程号 | J853               | 制图      | J.L. | 13/4/24 | 物料号    | J853-HAC-AC-594 |     |
| 地盘  | 香港延坪路              | 复核      | -    | -       | 图号     | J853-HAC-AC-594 |     |
| 名称  | 铝板加工图              | 批准      | -    | -       | 数量     | 1 (HC)          |     |
| 材料  | 3mm 厚铝板 (3003 H14) | 单件面积(㎡) | 0.74 | 长度      | 1849.5 | 宽度              | 285 |


|    |      |    |                   |    |   |
|----|------|----|-------------------|----|---|
| 版本 | 1    | 采用 | 工厂                | 地盘 | √ |
| 日期 | 04/6 | 颜色 | EC-DG-D334232-ZD1 |    |   |

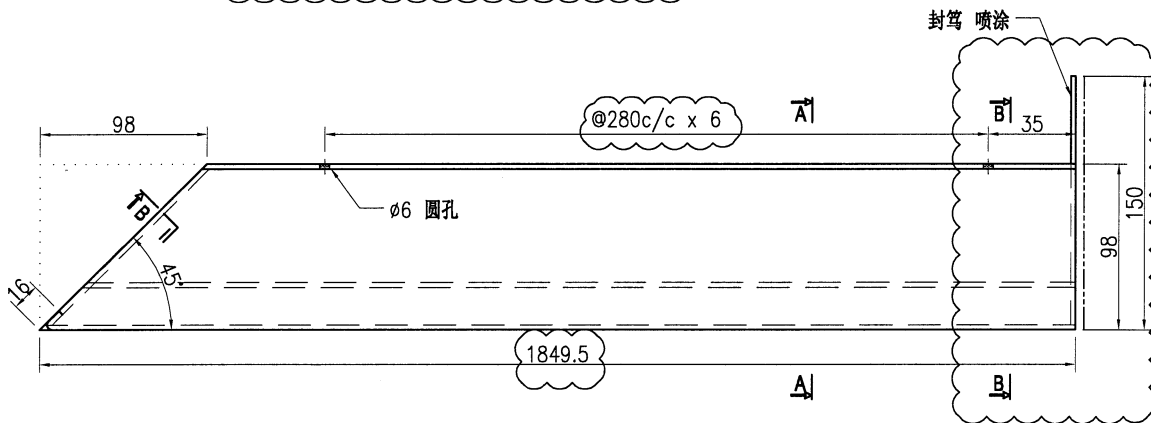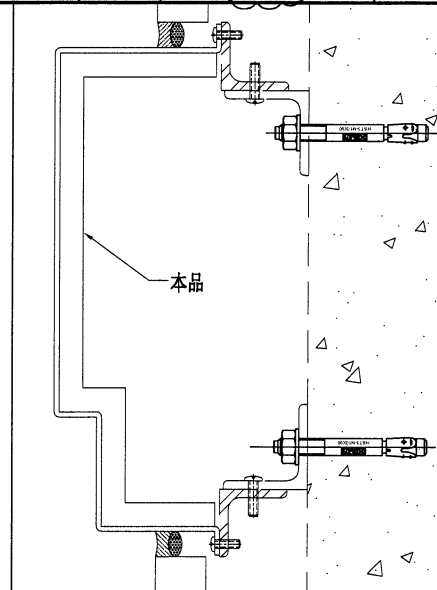 

SECTION B

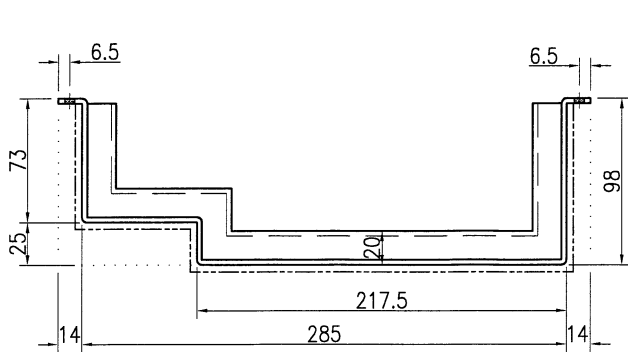

SECTION A-A

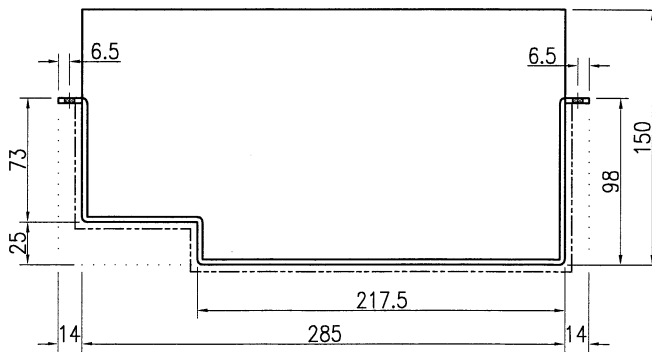

SECTION B-B

技术说明:

1. 板材折弯之前应进行压平调整, 不应有加工变形, 并应去除毛刺;
2. 外形尺寸允许偏差为±0.5mm, 折弯角度的允许偏差为±0.5°; 孔位的允许偏差为±0.3mm, 孔距的允许偏差为±0.3mm, 累计偏差为±0.5mm;
3. 槽口、豁口的长宽边允许偏差为+0.5mm, 中心线允许偏差都为±0.5mm;
4. "-----" 为外露喷涂装饰面, 应贴保护膜, 加工过程中不得破坏装饰面, 加工完毕须标示代号。