

工程指示 / 要求簡箋 ENGINEER INSTRUCTIONS(E.I.)

工程指示編號:	EI- 8517	修改版本:	-
	HK-1988		
工程編號:	J 853	工程名稱:	延坪道
收件人:	生統	發件人:	Joe Chan
工程項目:	J853 項目補訂 銘料.	日期:	5/11/2024

<input type="checkbox"/> 原合約工程包	<input type="checkbox"/> 原合約工程加 / 減賬 QT-	<input type="checkbox"/> 新工程報價 QT-
---------------------------------	--	------------------------------------

信件批核號碼/圖紙參考編號:	批核模具圖紙編號:
客戶指示附件:	管理內部批簽署:

<input type="checkbox"/> 初步鋁料 B.M.	<input type="checkbox"/> 加工拆圖, 然後生產	<input type="checkbox"/> 尺寸表
<input type="checkbox"/> 正式鋁料 B.M.	<input type="checkbox"/> 技術上資料/指示	<input type="checkbox"/> 報價
<input type="checkbox"/> 配件 B.M.	<input type="checkbox"/> 樣辦或貨品說明書	<input type="checkbox"/> 分判合約
<input type="checkbox"/> 其他:		

內容: 訂依附件資料, 訂購銘料回廠.

完成上列要求日期: ASAP

國內


<input type="checkbox"/> 生產技術總監	<input type="checkbox"/> 連附件	<input type="checkbox"/> 技術部	<input type="checkbox"/> 連附件	<input type="checkbox"/> 生產部	<input type="checkbox"/> 連附件
<input type="checkbox"/> 採購部	<input type="checkbox"/> 連附件	<input checked="" type="checkbox"/> 生產統籌部	<input checked="" type="checkbox"/> 連附件	<input type="checkbox"/> 報關組	<input type="checkbox"/> 連附件
<input type="checkbox"/> 質檢部	<input type="checkbox"/> 連附件	<input type="checkbox"/> 會計部	<input type="checkbox"/> 連附件	<input type="checkbox"/> 機械設計部	<input type="checkbox"/> 連附件
<input type="checkbox"/> 香港辦	<input type="checkbox"/> 連附件	<input type="checkbox"/> 其他:			

香港


<input type="checkbox"/> 行政部	<input type="checkbox"/> 連附件	<input type="checkbox"/> 會計部	<input type="checkbox"/> 連附件	<input type="checkbox"/> 統籌部	<input type="checkbox"/> 連附件	<input type="checkbox"/> 工程部	<input type="checkbox"/> 連附件
<input type="checkbox"/> 採購部	<input type="checkbox"/> 連附件	<input type="checkbox"/> QS部	<input type="checkbox"/> 連附件	<input type="checkbox"/> 地盤管理	<input type="checkbox"/> 連附件	<input type="checkbox"/> 維修部	<input type="checkbox"/> 連附件

*發件人簽署:		*組別成員批核簽署:	
傳遞編號:	HK1988/24	項目經理簽署:	


# J-853 Feature Wall 鋁料模圖

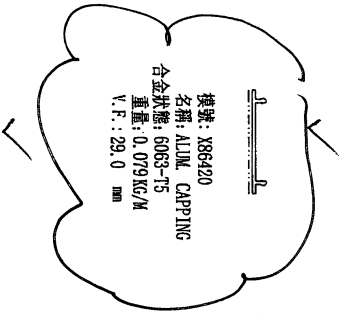

模號: X86420  
名稱: ALUM. CAPPING  
合金狀態: 6063-T5  
重量: 0.079 KG/M  
V.F.: 29.0 mm

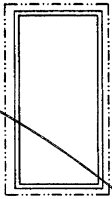


模號: JM30032  
名稱: 100x50x2.5 鉛通  
合金狀態: 6063-T5  
重量: 2.122 KG/M  
V.F.: 300 mm

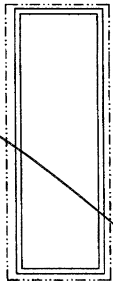


模號: JMF60078  
名稱: 150x50x3 鉛通  
合金狀態: 6063-T5/6063-T4  
重量: 3.406 KG/M  
V.F.: 400 mm




模號: X86424  
名稱: ALUM. GRILLE  
合金狀態: 6063-T6  
重量: 2.057 KG/M  
V.F.: 190 mm

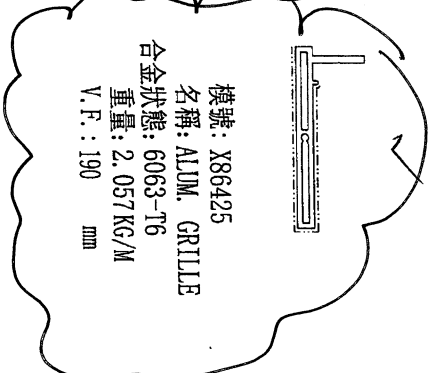

模號: X86425  
名稱: ALUM. GRILLE  
合金狀態: 6063-T6  
重量: 2.057 KG/M  
V.F.: 190 mm

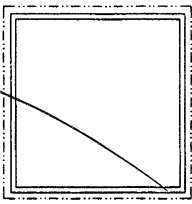

模號: JM3004  
名稱: 100x100x3 鉛通  
合金狀態: 6063-T5  
重量: 3.406 KG/M  
V.F.: 400 mm

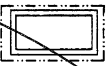

模號: JM3010  
名稱: 50x25x3 鉛通  
合金狀態: 6063-T5/6063-T4  
重量: 1.213 KG/M  
V.F.: 150 mm




模號: JM3034  
名稱: 25x25x3 鉛通  
合金狀態: 6063-T5/6063-T4  
重量: 0.772 KG/M  
V.F.: 100 mm



模號: JM3094  
名稱: 20x20x2.5 鉛通  
合金狀態: 6063-T4  
重量: 0.512 KG/M  
V.F.: 80 mm




模號: JM1061  
名稱: 25x25x3 鉛角  
合金狀態: 6063-T6  
重量: 0.281 KG/M  
V.F.: 100 mm

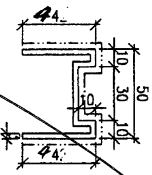

模號: AM2-1  
名稱: ALUM. FEATURE  
合金狀態: 6063-T5  
重量: 1.203 KG/M  
V.F.: 154 mm




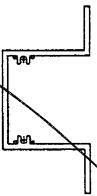

模號: X86271  
名稱: 加力骨  
合金狀態: 6063-T6  
重量: 1.727 KG/M  
V.F.: 0 mm



美特鋁質有限公司  
MIDI Aluminium Fabricator Ltd.

工程號: J853

計算:

Joe

日期:

5-Nov-24

送呈:

地盤名稱: 延坪道住宅

核對:

日期:

副本:

廠用鋁型材B.M.表

頁目類別: 補鋁料

批准:

日期:

BM編號:

A/C Code:

452.84

有顏色鋁料(Kg):

44.17

V.F總(米<sup>2</sup>)

序號	修改標示	物料編號	鋁料名稱	顏色	合金狀態	長度 (mm)	數量 (支)			重量(Kgs)		V.F.(米 <sup>2</sup> )		備注
							實用	後備	總數	Kg/M	總重量	米 <sup>2</sup> /米	Total V.F.	
1		X86424	ALUM. GRILLE	JMQ213457	6063-T6	6000	18	0	18	2.057	222.156	0.029	3.132	FEATURE WALL
2		X86425	ALUM. GRILLE	JMQ213457	6063-T6	6000	18	0	18	2.057	222.156	0.190	20.520	FEATURE WALL
3		X86420	ALUM. GRILLE CAPPING	JMQ213457	6063-T5	6000	18	0	18	0.079	8.532	0.190	20.520	FEATURE WALL
4														
5														
6														
7														
								合計:			452.84		44.172	