

工程指示 / 要求簡箋(E.I.)

工程指示編號：EI/ 386^o /21 修改版次：
 工程編號：J853 工程名稱：延坪道住宅項目
 工程項目：預制窗頂目鋁料料板
 收件人：Maggie Lor 發件人：Joe Chan 日期：23/9/2021

要求提供 / 確認 事項：

- () 初步鋁料 B.M. () 加工拆圖，然後生產 () 尺寸表
- () 正式鋁料 B.M. () 技術上資料 / 指示 () 報價
- () 配件 B.M. () 樣辦或貨品說明書 () 分判合約
- () 其他：_____

內容：

確認鋁料料板：1~15

Reject 鋁料料板：16~19 (請提供修正方案)

請在 30/9/2021 前完成上列要求。

附有關圖紙 / 文件：

1 + 19 頁

以上項目為：

- 原合約工程包 原合約工程加 / 減賬 新工程報價

原因：-

分發東莞各部門：

- () 生產技術總監 連附件 () 技術部 連附件 () 生產部 連附件 () 機械設計部 連附件
- () 採購部 連附件 () 生產統籌部 連附件 梅
- () 質檢部 連附件 () 會計部 連附件 () 報關組 連附件 () 其他 _____ 連附件

分發香港各部門：

- () 行政部 連附件 () 會計部 連附件 () 統籌部 連附件 () 工程部地盤科文 連附件
- () 採購部 連附件 () QS 部 連附件 () 維修部 連附件 () 其他 _____ 連附件

傳遞編號：

HK R33/21

發件人簽署：

JC

項目經理簽署：

P.P. JC


①

广东坚美铝型材厂（集团）有限公司
铝材样板检验报告书

Sample Testing Report

Q/FJM-ZJ033A-2017

检验编号 Ref. No	12600152
样板型号 Item No	CHKK15858
样板客户编号 Client's No	X85949
生产模具号 Die No	CB-1
生产日期 Manufacturing Date	2021.8.20
检验日期 Testing Date	2021.8.21
检验员 QC Staff	蔡汝杰

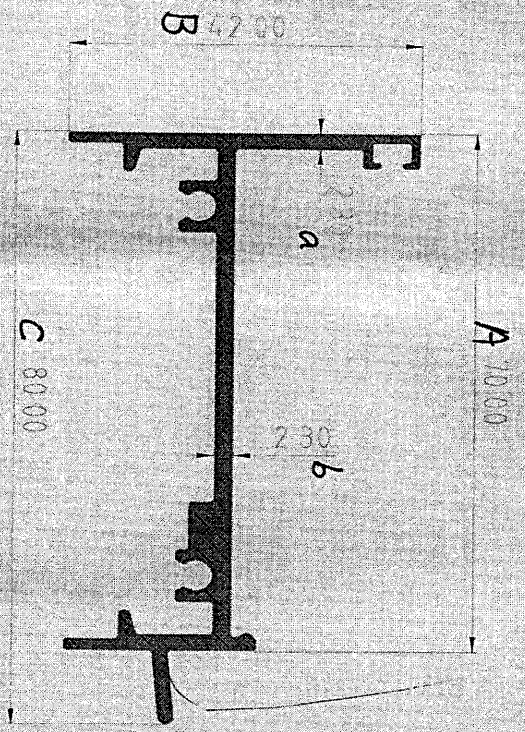

检验情况 (Result)

指定部位 Position	图纸要求 Drawing Requirement	检验结果 Result			检验结论 Concluti	指定部位 Position	图纸要求 Drawing Requirement	检验结果 Result			检验结论 Conclutio
		1	2	3				1	2	3	
B	42.00±0.26	42.02	42.02	42.03	OK	G					OK
C	80.00±0.52	79.88	79.89	79.89	OK	H					OK
D						I					
E						J					

硬度 (Hardness)

要求 Require ment	8HW	测量值 Result	1	10HW	2	10HW	3	9HW	检验结论 (Conclusion)
									OK

壁厚尺寸 (Thickness)

指定部位 Position	图纸要求 Drawing Requirement	检验结果 Result			检验结论 Conclution
		1	2	3	
a	2.30±0.15	2.23	2.23	2.23	OK
b	2.30±0.15	2.33	2.33	2.32	OK
c					
d					
e					

检验结论 (Conclusion)

OK

制表: 蔡汝杰

审核: 李先恩

批准: 孔宪熙

②

广东坚美铝型材厂 (集团) 有限公司
铝材样板检验报告书


确认料板

Sample Testing Report

Q/FJM-Z1033 A-2017

23/7/2021

检验编号 Ref. No	12610068
样板型号 Item No	CHK15856
样板客户编号 Client's No	X85955
生产模具号 Die No	CB-1
生产日期 Manufacturing Date	2021.8.21
检验日期 Testing Date	2021.8.22
检验员 QC Staff	蔡汝杰

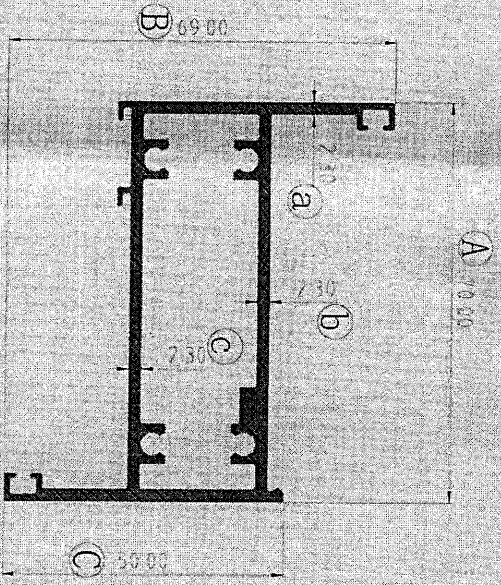

指定部位 Position	图纸要求 Drawing Requirement	检验结果 Result			检验结论 Conclusion	壁厚尺寸 (Thickness)					
		1	2	3		指定部位 Position	图纸要求 Drawing Requirement	检验结果 Result			检验结论 Conclusion
B	69.0±0.52	68.80	68.79	68.79	OK	b	2.30±0.25	2.19	2.20	2.20	OK
C	50.00±0.31	49.78	49.77	49.78	OK	c	2.30±0.25	2.21	2.21	2.20	OK
D						d					
E						e					
硬度 (Hardness)						检验结论 (Conclusion)					
要求 Requirement	8HW	测量值 Result	1	10HW	2	10HW	3	9HW	OK		

制表: 蔡汝杰

审核: 李先恩

批准: 孔宪熙

外形尺寸 (Dimension)

检验情况 (Result)

壁厚尺寸 (Thickness)


③

广东坚美铝型材厂（集团）有限公司
铝材样板检验报告书

Sample Testing Report

Q/FJM-ZJ033A-2017

检验编号 Ref. No	12600156
样板型号 Item No	CKH15859
样板客户编号 Client's No	X85950
生产模具号 Die No	CB-1
生产日期 Manufacturing Date	2021.8.20
检验日期 Testing Date	2021.8.21
检验员 QC Staff	蔡汝杰

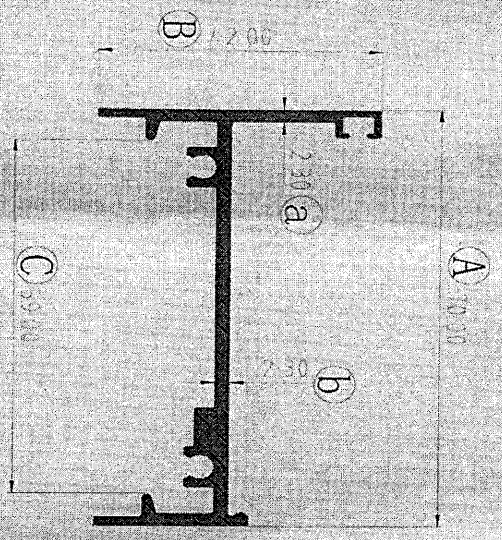

确认材料板
23/9/2021

外形尺寸(Dimension)

指定部位 Position	图纸要求 Drawing Requirreme	检验结果 Result			检验结论 Concluiti	指定部位 Position	图纸要求 Drawing Requirreme	检验结果 Result			检验结论 Conclutio n
		1	2	3				1	2	3	
A	70.00±0.52	69.95	69.94	69.95	OK	F					
B	42.00±0.26	41.92	41.93	41.92	OK	G					
C	59.00±0.52	59.07	59.08	59.08	OK	H					
D						I					
E						J					

检验情况(Result)

壁厚尺寸(Thickness)

指定部位 Position	图纸要求 Drawing Requirreme	检验结果 Result			检验结论 Concluitio n
		1	2	3	
a	2.30±0.15	2.26	2.26	2.25	OK
b	2.30±0.15	2.29	2.28	2.28	OK
c					
d					
e					

检验结论 (Conclusion)

要求 Require ment	8HW	测量值 Result	1	10HW	2	10HW	3	9HW	OK
--------------------	-----	---------------	---	------	---	------	---	-----	----

硬度 (Hardness)

制表: 蔡汝杰

审核: 李先恩

批准: 孔宪熙


④

广东坚美铝型材厂（集团）有限公司
铝材样板检验报告书

Sample Testing Report

Q/FJM-ZJ033A-2017

检验编号 Ref. No	12571298
样板型号 Item No	CHAK15923
样板客户编号 Client's No	X85960
生产模具号 Die No	CB-1
生产日期 Manufacturing Date	2021.8.17
检验日期 Testing Date	2021.8.18
检验员 QC Staff	蔡汝杰

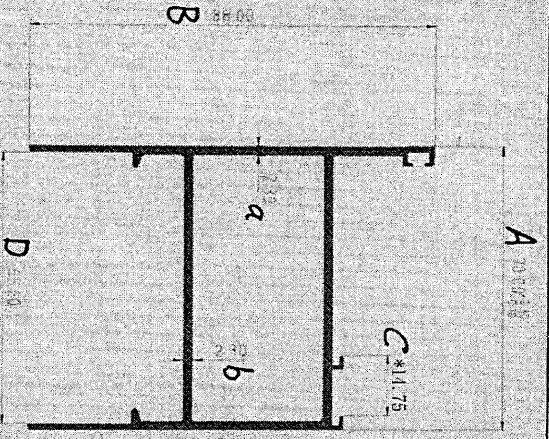

石仔认料板

23/9/2021

检验情况(Result)

指定部位 Position	图纸要求 Drawing Requirement	检验结果 Result			检验结论 Conclusion	壁厚尺寸(Thickness)					
		1	2	3		指定部位 Position	图纸要求 Drawing Requirement	检验结果 Result			
A	70.00 ^{+0.30} _{-0.10}	69.93	69.93	69.94	OK	a	2.30 to 0.46	2.12	2.11	2.12	OK
B	88.00 to 0.60	87.85	87.84	87.85	OK	b	2.35 to 0.46	2.14	2.14	2.13	OK
C	14.75 ± 0.20	14.71	14.72	14.72	OK	c					
D	66.60 to 0.60	66.86	66.85	66.86	OK	d					
E						e					

外形尺寸(Dimension)

硬度(Hardness)

指定部位 Position	图纸要求 Drawing Requirement	检验结果 Result			检验结论 Conclusion
1	10HW	1	2	3	OK

检验结论 (Conclusion)

OK

制表: 蔡汝杰

审核: 李先恩


批准: 孔宪熙

广东坚美铝型材厂 (集团) 有限公司
铝材样板检验报告书

Sample Testing Report

Q/FJM-ZJ033A-2017

检验编号 Ref. No	12571236
样板型号 Item No	CKHK15860
样板客户编号 Client's No	X85951
生产模具号 Die No	CB-1
生产日期 Manufacturing Date	2021.8.17
检验日期 Testing Date	2021.8.18
检验员 QC Staff	蔡汝杰

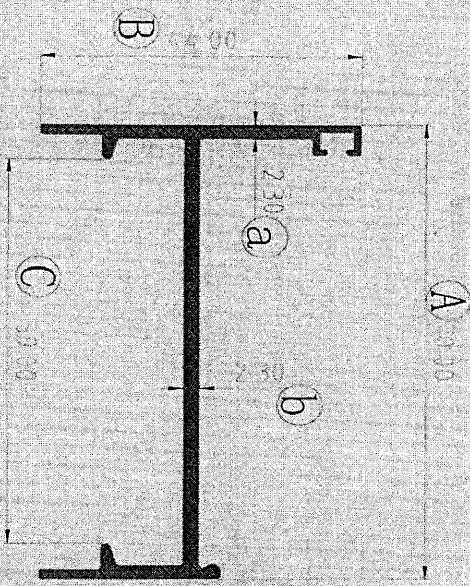

确认料板
2021/9/1

外形尺寸(Dimension)

检验情况(Result)

壁厚尺寸(Thickness)

指定部位 Position	图纸要求 Drawing Requirement	检验结果 Result			检验结论 Conclusion	指定部位 Position	图纸要求 Drawing Requirement	检验结果 Result			检验结论 Conclusion
		1	2	3				1	2	3	
B	44.00 to 2.0	43.91	43.90	43.91	OK	G					OK
C	59.00 to 0.31	58.85	58.85	58.88	OK	H					OK
D						I					
E						J					

硬度 (Hardness)

检验结论 (Conclusion)

要求 Requirement	8HW	测量值 Result	1	10HW	2	10HW	3	9HW	OK
-------------------	-----	---------------	---	------	---	------	---	-----	----

制表: 蔡汝杰

审核: 李先恩


批准: 孔宪熙

广东坚美铝型材厂（集团）有限公司
铝材样板检验报告书

Sample Testing Report

Q/FJM-ZJ033A-2017

检验编号 Ref. No	12571170
样板型号 Item No	CKH15853
样板客户编号 Client's No	X85952
生产模具号 Die No	CB-1
生产日期 Manufacturing Date	2021-8-17
检验日期 Testing Date	2021-8-18
检验员 QC Staff	蔡汝杰

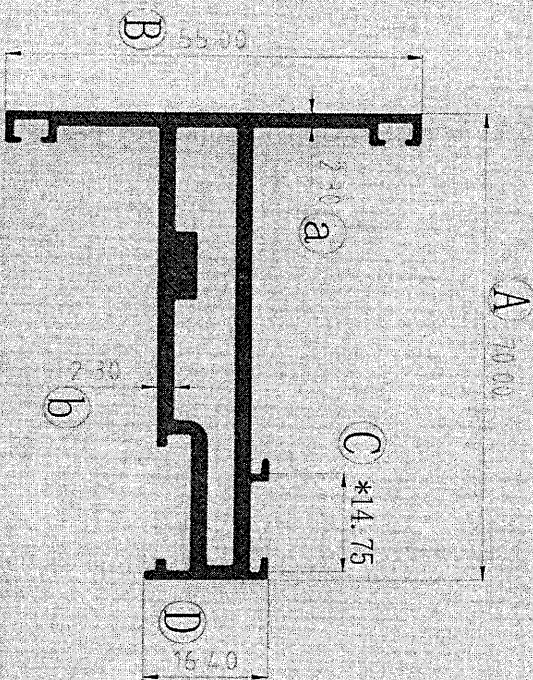

确认样板
23/9/2021

外形尺寸(Dimension)

检验情况(Result)

壁厚尺寸(Thickness)

指定部位 Position	图纸要求 Drawing Requirement	检验结果 Result			检验结论 Concluti	指定部位 Position	图纸要求 Drawing Requirement	检验结果 Result			检验结论 Conclution													
		1	2	3				1	2	3														
B	55.00±0.31	54.93	54.94	54.93	OK	G																		
C	14.75±0.17	14.70	14.69	14.69	OK	H																		
D	16.46±0.21	16.36	16.36	16.35	OK	I																		
E						J																		

硬度 (Hardness)

检验结论 (Conclusion)

要求 Require ment	8HW	测量值 Result	1	10HW	2	10HW	3	9HW	OK
--------------------	-----	---------------	---	------	---	------	---	-----	----

制表: 蔡汝杰

审核: 李先恩

批准: 孔宪熙


⑦

广东坚美铝型材厂（集团）有限公司
铝材样板检验报告书

Sample Testing Report

Q/FJM-ZJ033A-2017

检验编号 Ref. No	12568881
样板型号 Item No	CK41K15851
样板客户编号 Client's No	X85947
生产模具号 Die No	CB-1
生产日期 Manufacturing Date	2021.8.17
检验日期 Testing Date	2021.8.18
检验员 QC Staff	蔡汝杰

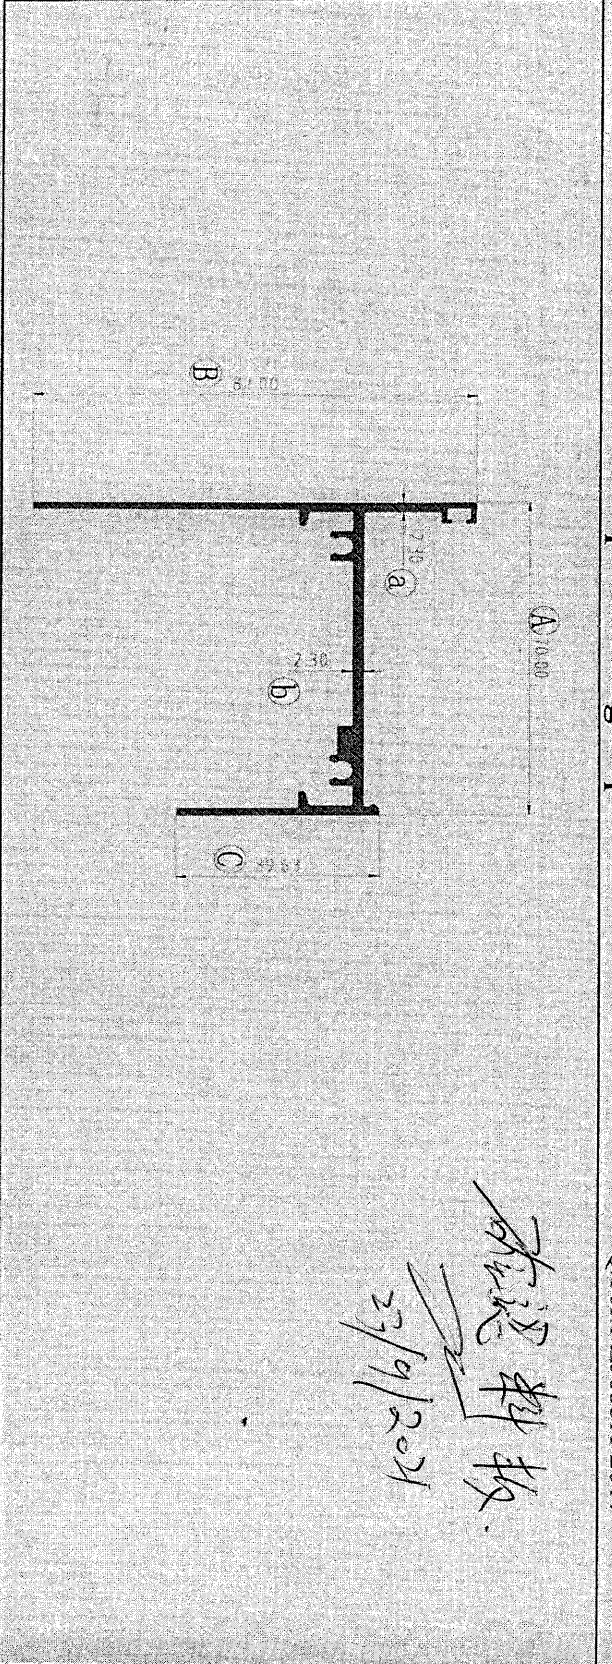

检验情况(Result)

指定部位 Position	图纸要求 Drawing Requirement	检验结果 Result			检验结论 Conclusion	指定部位 Position	图纸要求 Drawing Requirement	检验结果 Result			检验结论 Conclusion
		1	2	3				1	2	3	
A	70.0±0.60	69.96	69.97	69.97	OK	a	2.30±0.15	2.22	2.23	2.22	OK
B	87.0±0.60	87.03	87.02	87.03	OK	b	2.30±0.15	2.26	2.26	2.27	OK
C	39.63±0.30	39.59	39.59	39.59	OK	c					
D						d					
E						e					

外形尺寸(Dimension)

壁厚尺寸(Thickness)

硬度 (Hardness)

检验结论 (Conclusion)

要求 Requirement	8HW	测量值 Result	1	10HW	2	10HW	3	9HW	OK
-------------------	-----	---------------	---	------	---	------	---	-----	----

制表: 蔡汝杰

审核: 李先恩

批准: 孔宪熙




广东坚美铝型材厂 (集团) 有限公司
铝材样板检验报告书

Sample Testing Report

Q/FJM-ZJ033A-2017

检验编号 Ref. No	12571175
样板型号 Item No	CHAK15854
样板客户编号 Client's No	X85953
生产模具号 Die No	CB-1
生产日期 Manufacturing Date	2021.8.17
检验日期 Testing Date	2021.8.18
检验员 QC Staff	蔡汝杰

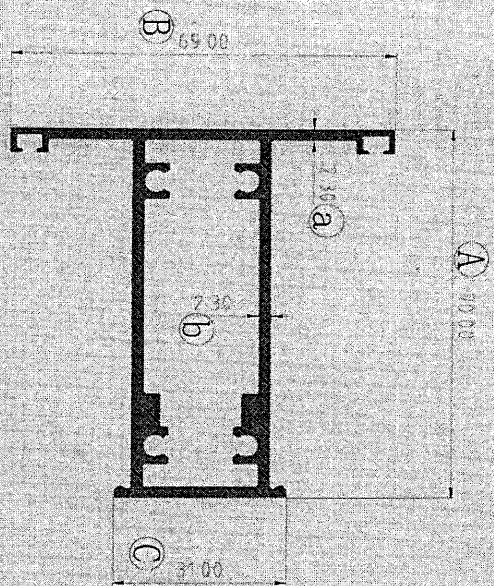

蔡汝杰
23/9/2024

外形尺寸(Dimension)

指定部位 Position	图纸要求 Drawing Requirement	检验结果 Result			检验结论 Concluti	指定部位 Position	图纸要求 Drawing Requirement	检验结果 Result			检验结论 Conclutio
		1	2	3				1	2	3	
B	69.00±0.52	69.01	68.99	69.00	OK	b	2.30±0.25	2.17	2.17	2.17	OK
C	31.00±0.22	30.87	30.88	30.88	OK	c					
D						d					
E						e					

硬度 (Hardness)

要求 Require ment	8HW	测量值 Result	硬度 (Hardness)					
			1	10HW	2	10HW	3	9HW
		1	10HW	2	10HW	3	9HW	OK

壁厚尺寸(Thickness)

指定部位 Position	图纸要求 Drawing Requirement	检验结果 Result			检验结论 Conclusion
		1	2	3	
a	2.30±0.15	2.20	2.19	2.19	OK
b	2.30±0.25	2.17	2.17	2.17	OK
c					
d					
e					

检验结论 (Conclusion)

OK

制表: 蔡汝杰

审核: 李先恩

批准: 孔宪熙

9

广东坚美铝型材厂（集团）有限公司
铝材样板检验报告书


Sample Testing Report

Q/FJM-Z1033A-2017

陈梁料板

23/9/2024

检验编号 Ref. No	12548557
样板型号 Item No	C1941C15863
样板客户编号 Client's No	X85959
生产模具号 Die No	C/B-1
生产日期 Manufacturing Date	2021.8.15
检验日期 Testing Date	2021.8.16
检验员 QC Staff	蔡汝杰

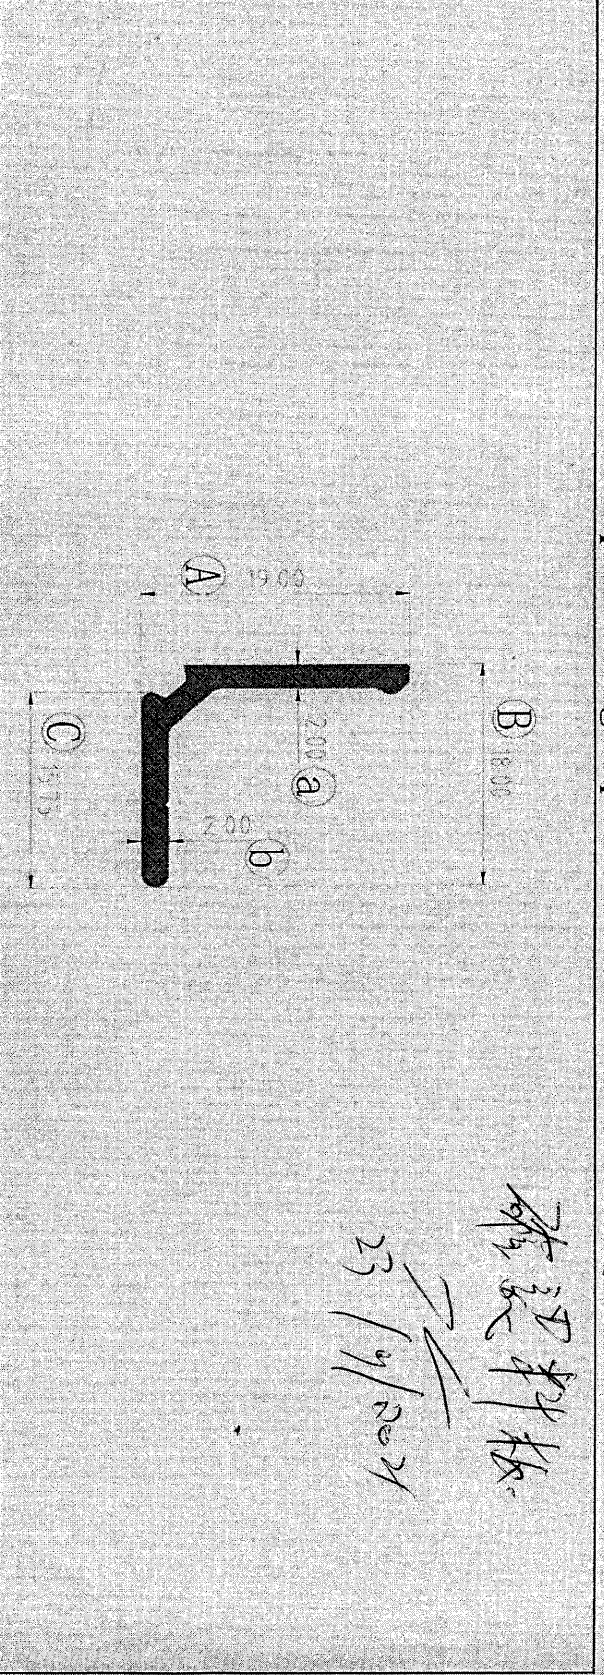

检验情况 (Result)

指定部位 Position	图纸要求 Drawing Requirement	检验结果 Result			检验结论 Conclusion	外形尺寸 (Dimension)				指定部位 Position	图纸要求 Drawing Requirement	壁厚尺寸 (Thickness)			检验结论 Conclusion	
		1	2	3		1	2	3	1			2	3			
A	1900±0.21	18.93	18.92	18.92	OK	F					a	200±0.15	1.89	1.90	1.90	OK
B	1800±0.21	17.96	17.95	17.95	OK	G					b	200±0.15	1.90	1.90	1.89	OK
C	15.75±0.21	15.70	15.69	15.69	OK	H					c					
D						I					d					
E						J					e					

硬度 (Hardness)

要求 Requirement	8HW	测量值 Result	1	10HW	2	10HW	3	9HW
								OK

检验结论 (Conclusion)

制表: 蔡汝杰

审核: 李先恩

批准: 孔宪熙


110

广东坚美铝型材厂 (集团) 有限公司
铝材样板检验报告书

Sample Testing Report

Q/FJM-ZJ033A-2017

检验编号 Ref. No	12578621
样板型号 Item No	CKHK15850
样板客户编号 Client's No	X85946
生产模具号 Die No	C13-1
生产日期 Manufacturing Date	2021.8.18
检验日期 Testing Date	2021.8.19
检验员 QC Staff	蔡汝杰

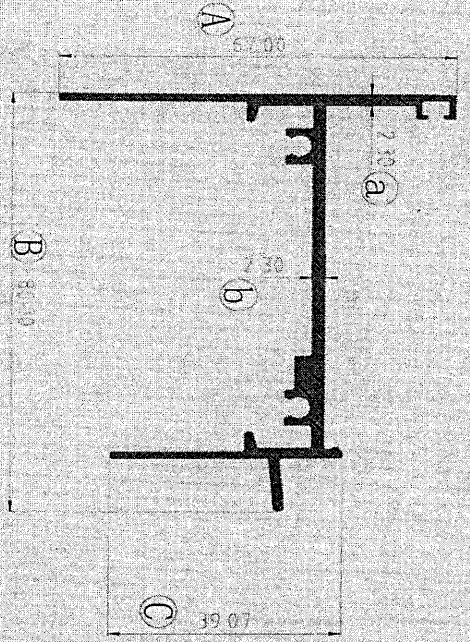

外形尺寸(Dimension)

检验情况(Result)

壁厚尺寸(Thickness)

指定部位 Position	图纸要求 Drawing Requirerne	检验结果 Result			检验结论 Concluti	指定部位 Position	图纸要求 Drawing Requirerne	检验结果 Result			检验结论 Conclution
		1	2	3				1	2	3	
A	67.00±0.52	66.90	66.90	66.91	OK	a	2.30±0.15	2.21	2.21	2.20	OK
B	80.00±0.52	79.92	79.93	79.92	OK	b	2.30±0.15	2.28	2.27	2.27	OK
C	39.07±0.26	39.06	39.05	39.06	OK	c					
D						d					
E						e					

硬度 (Hardness)

检验结论 (Conclusion)

要求 Require ment	8HW	测量值 Result	1	10HW	2	10HW	3	9HW	OK
--------------------	-----	---------------	---	------	---	------	---	-----	----

制表: 蔡汝杰

审核: 李先恩

批准: 孔宪照

确认样板

28/9/2021


①①

广东坚美铝型材厂（集团）有限公司
铝材样板检验报告书

Sample Testing Report

Q/FJM-ZJ033A-2017

检验编号 Ref. No	12591395
样板型号 Item No	QK11K15862
样板客户编号 Client's No	X85958
生产模具号 Die No	CB-1G
生产日期 Manufacturing Date	2021.8.20
检验日期 Testing Date	2021.8.20
检验员 QC Staff	蔡汝杰

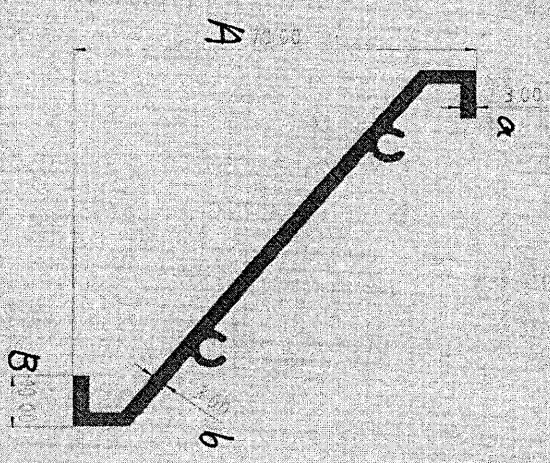

确认料板
33/19/2021

检验情况(Result)

指定部位 Position	图纸要求 Drawing Requirement	外形尺寸(Dimension)			检验结论 Conclution	指定部位 Position	图纸要求 Drawing Requirement	壁厚尺寸(Thickness)			检验结论 Conclution
		1	2	3				1	2	3	
C						c					
D						d					
E						e					

硬度 (Hardness)

要求 Requirement	8HW	测量值 Result	硬度 (Hardness)			9HW	检验结论 (Conclusion)		
			1	10HW	2			10HW	3
			1	10HW	2	10HW	3	9HW	OK

制表: 蔡汝杰

审核: 李先恩

批准: 孔宪熙


12

广东坚美铝型材厂 (集团) 有限公司
铝材样板检验报告书

Sample Testing Report

Q/JM-Z1033A-2017

检验编号 Ref. No	12590871
样板型号 Item No	C144K15852
样板客户编号 Client's No	X85948
生产模具号 Die No	CB-1
生产日期 Manufacturing Date	2021.8.20
检验日期 Testing Date	2021.8.20
检验员 QC Staff	蔡汝杰

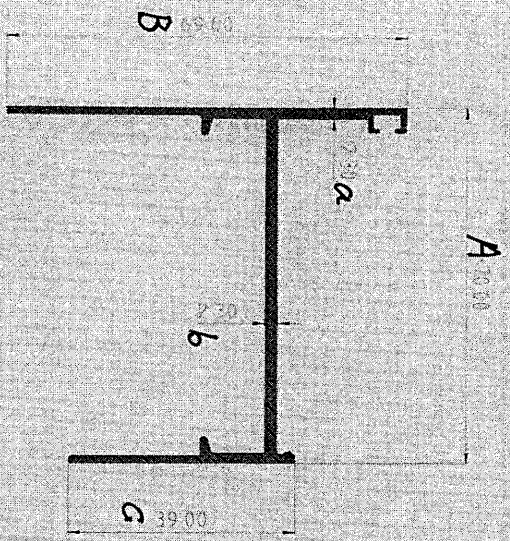

确认料板
21/9/2021

检验情况 (Result)

指定部位 Position	图纸要求 Drawing Requirement	外形尺寸 (Dimension)			检验结论 Concluti on	指定部位 Position	图纸要求 Drawing Requirement	壁厚尺寸 (Thickness)			检验结论 Concluti on		
		1	2	3				1	2	3			
A	70.00±0.52	70.01	70.00	70.01	OK	F		a	2.30±0.15	2.20	2.20	2.21	OK
B	69.00±0.52	69.05	69.04	69.04	OK	G		b	2.30±0.15	2.21	2.20	2.20	OK
D						I		d					
E						J		e					

硬度 (Hardness)

要求 Requirement	8HW	测量值 Result	1	10HW	2	10HW	3	9HW	检验结论 (Conclusion)
									OK

制表: 蔡汝杰

审核: 李先恩

批准: 孔宪熙


13

广东坚美铝型材厂（集团）有限公司
铝材样板检验报告书

Sample Testing Report

Q/FJM-Z1033A-2017

检验编号 Ref. No	12639483
样板型号 Item No	ck4k15855
样板客户编号 Client's No	X85954
生产模具号 Die No	CB-1
生产日期 Manufacturing Date	2021.8.25
检验日期 Testing Date	2021.8.25
检验员 QC Staff	蔡汝杰

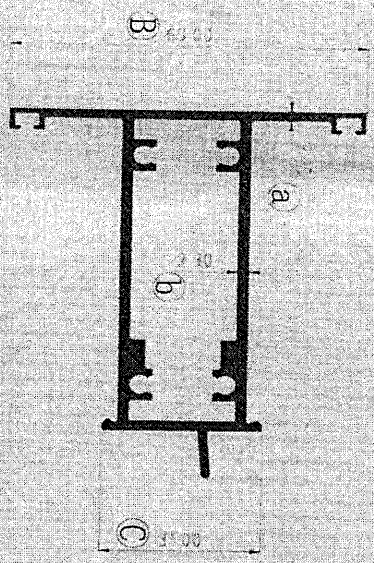

确认样板
23/9/2021

外形尺寸(Dimension)

指定部位 Position	图纸要求 Drawing Requirement	检验结果 Result			检验结论 Concluti	指定部位 Position	图纸要求 Drawing Requirement	检验结果 Result			检验结论 Concluti on
		1	2	3				1	2	3	
A	80.00±0.52	79.87	79.86	79.86	OK	F					
B	69.00±0.52	68.91	68.90	68.90	OK	G					
C	31.00±0.26	30.87	30.88	30.88	OK	H					
D						I					
E						J					

检验情况(Result)

硬度 (Hardness)

要求 Require ment	8HW	测量值 Result	1	10HW	2	10HW	3	9HW

壁厚尺寸(Thickness)

指定部位 Position	图纸要求 Drawing Requirement	检验结果 Result			检验结论 Conclusion
		1	2	3	
a	2.30±0.15	2.21	2.20	2.21	OK
b	2.30±0.25	2.19	2.18	2.18	OK
c					
d					
e					

检验结论 (Conclusion)

OK

制表: 蔡汝杰

审核: 李先恩

批准: 孔宪熙


14

广东坚美铝型材厂（集团）有限公司
铝材样板检验报告书

Sample Testing Report

Q/FJM-ZJ033A-2017

检验编号 Ref. No	12628381
样板型号 Item No	CHK15857
样板客户编号 Client's No	X85956
生产模具号 Die No	CB-1
生产日期 Manufacturing Date	2021-8-23
检验日期 Testing Date	2021-8-24
检验员 QC Staff	蔡汝杰

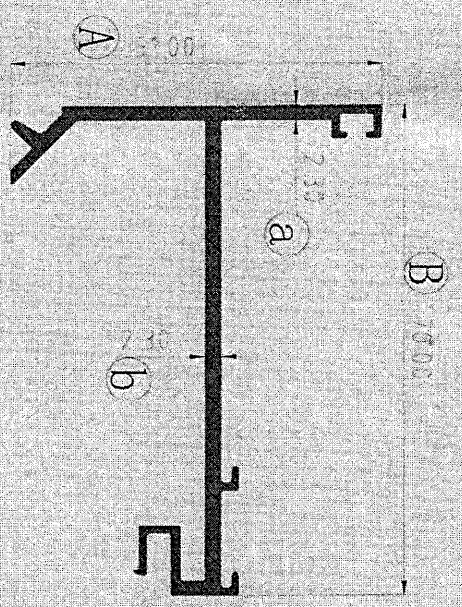

确认料板
23/9/2021

指定部位 Position	图纸要求 Drawing Requirement	检验结果 Result			检验结论 Concluti	指定部位 Position	图纸要求 Drawing Requirement	壁厚尺寸(Thickness)			检验结论 Conclution	
		1	2	3				1	2	3		
A	51.00±0.03	50.86	50.85	50.85	OK	F					OK	
C						H						
D						I						
E						J						
硬度 (Hardness)												
要求 Requirement	8HW	测量值 Result	1	10HW	2	10HW	3	9HW	检验结论 (Conclusion)			OK

制表: 蔡汝杰

审核: 李先恩

批准: 孔宪照

15


广东坚美铝型材厂 (集团) 有限公司
铝材样板检验报告书

Sample Testing Report

Q/JM-ZJ033A-2017

检验材料板
23/9/2024

检验编号 Ref. No	12684133
样板型号 Item No	ckHk16044
样板客户编号 Client's No	X859664
生产模具号 Die No	CB-1
生产日期 Manufacturing Date	2021.8.30
检验日期 Testing Date	2021.8.30
检验员 QC Staff	蔡汝杰

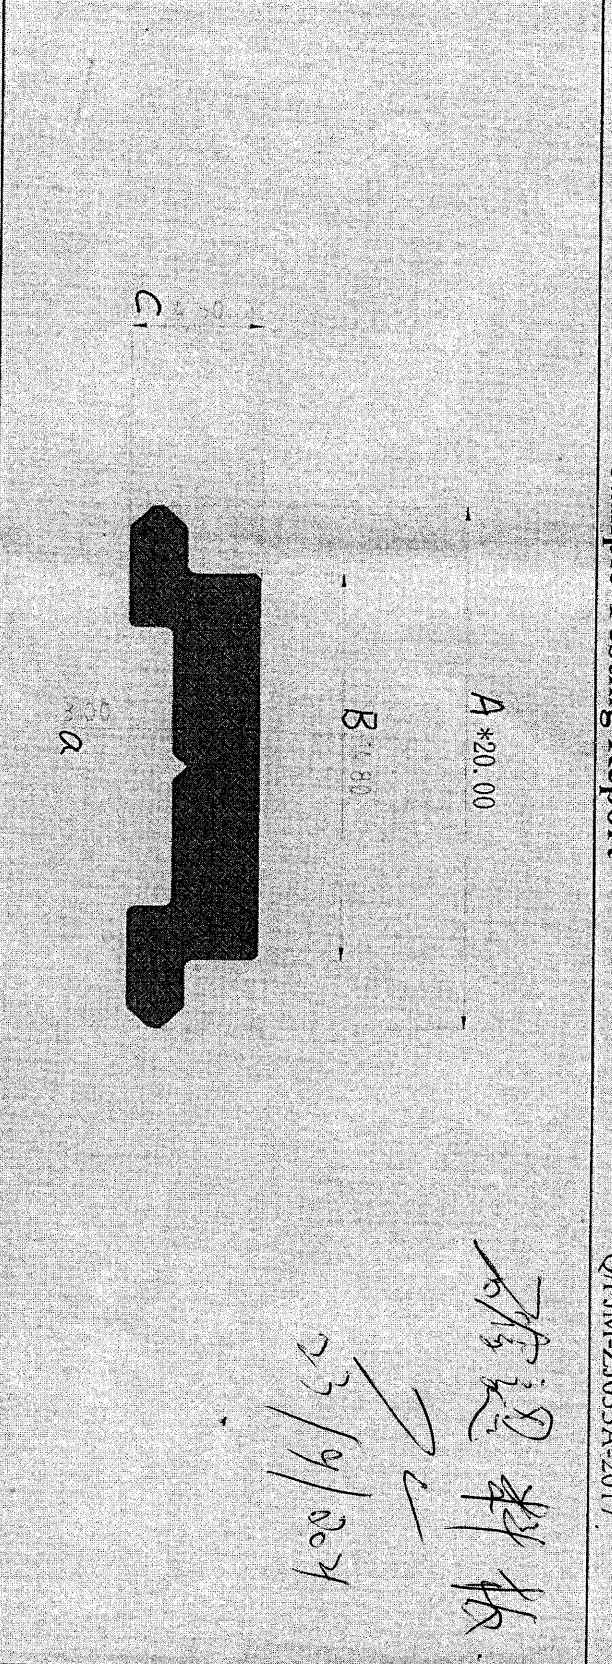

外形尺寸(Dimension)

检验情况(Result)

指定部位 Position	图纸要求 Drawing Requirement	检验结果 Result			检验结论 Concluti	指定部位 Position	图纸要求 Drawing Requirement	检验情况 Result			检验结论 Conclutio
		1	2	3				1	2	3	
A	20021021	19.89	19.90	19.90	OK	F					
B	14802017	14.67	14.68	14.68	OK	G					
C	4502015	4.41	4.42	4.41	OK	H					
D						I					
E						J					

硬度 (Hardness)

检验结论 (Conclusion)

要求 Requirement	8HW	测量值 Result	1	10HW	2	10HW	3	9HW	OK

制表: 蔡汝杰

审核: 李先恩

批准: 孔宪照


16

广东坚美铝型材厂（集团）有限公司
铝材样板检验报告书

Sample Testing Report

Q/JM-ZJ033A-2017

检验编号 Ref. No	12548558
样板型号 Item No	CHK15861
样板客户编号 Client's No	X85957
生产模具号 Die No	CB-1
生产日期 Manufacturing Date	2021-8-15
检验日期 Testing Date	2021-8-16
检验员 QC Staff	蔡汝杰

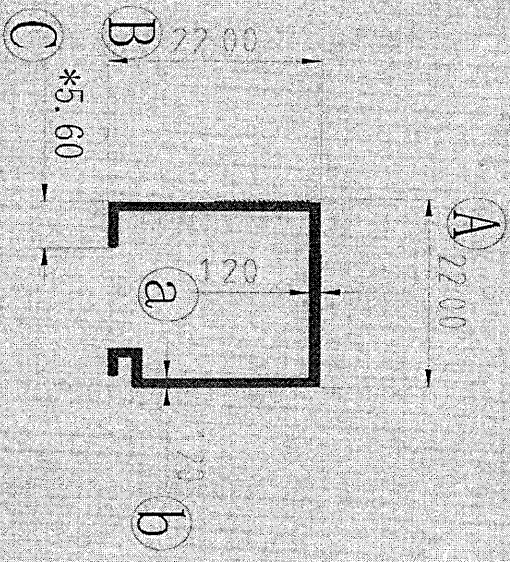

Repect 料板
請提供修正

23/9/2021

外形尺寸(Dimension)

指定部位 Position	图纸要求 Drawing Requirement	检验结果 Result			检验结论 Concluti	指定部位 Position	图纸要求 Drawing Requirement	检验结果 Result			检验结论 Concluti
		1	2	3				1	2	3	
A	22.00±0.21	21.93	21.92	21.92	OK	F					
B	22.00±0.21	21.90	21.89	21.89	OK	G					
C	5.60±0.15	5.49	5.50	5.50	OK	H					
D						I					
E						J					

检验情况(Result)

壁厚尺寸(Thickness)

指定部位 Position	图纸要求 Drawing Requirement	检验结果 Result			检验结论 Conclusion
		1	2	3	
a	1.20±0.15	1.12	1.11	1.12	OK
b	1.20±0.15	1.10	1.11	1.10	OK
c					
d					
e					

硬度 (Hardness)

检验结论 (Conclusion)

要求 Requirement	8HW	测量值 Result	1	10HW	2	10HW	3	9HW	OK
-------------------	-----	---------------	---	------	---	------	---	-----	----

制表: 蔡汝杰

审核: 李先恩

批准: 孔宪熙


17

广东坚美铝型材厂（集团）有限公司
铝材样板检验报告书

Sample Testing Report

Q/FJM-ZJ033A-2017

检验编号 Ref. No	12600177
样板型号 Item No	CHK159224
样板客户编号 Client's No	X85961
生产模具号 Die No	CB-1
生产日期 Manufacturing Date	2021.8.20
检验日期 Testing Date	2021.8.21
检验员 QC Staff	蔡汝杰

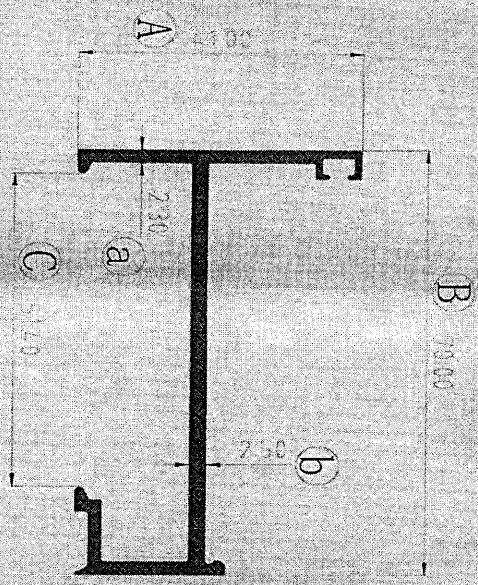

Reject 料板
請提供修正
23/19/2021

外形尺寸(Dimension)

指定部位 Position	图纸要求 Drawing Requirement	检验结果 Result			检验结论 Concluti	指定部位 Position	图纸要求 Drawing Requirement	检验结果 Result			检验结论 Concluti on
		1	2	3				1	2	3	
A	41.00±0.26	40.98	40.98	40.97	OK	F					
B	70.00±0.52	69.99	69.98	69.99	OK	G					
C	51.40±0.28	51.53	51.52	51.53	OK	H					
D						I					
E						J					

检验情况(Result)

壁厚尺寸(Thickness)

指定部位 Position	图纸要求 Drawing Requirement	检验结果 Result			检验结论 Conclusion
		1	2	3	
a	2.30±0.15	2.29	2.28	2.28	OK
b	2.50±0.15	2.53	2.52	2.53	OK
c					
d					
e					

硬度 (Hardness)

要求 Requirement	8HW	测量值 Result	硬度 (Hardness)			检验结论 (Conclusion)			
			1	10HW	2		10HW	3	9HW
			1	10HW	2	10HW	3	9HW	OK

制表: 蔡汝杰

审核: 李先恩

批准: 孔宪熙


18

广东坚美铝型材厂 (集团) 有限公司
铝材样板检验报告书

Sample Testing Report

Q/JM-Z1033A-2017

检验编号 Ref. No	12610192
样板型号 Item No	CKHK15925
样板客户编号 Client's No	X85962
生产模具号 Die No	CB-1
生产日期 Manufacturing Date	2021.8.21
检验日期 Testing Date	2021.8.22
检验员 QC Staff	蔡汝杰

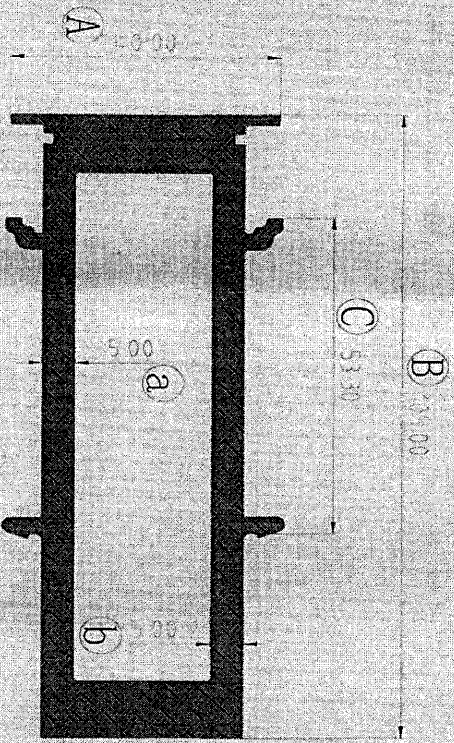

Reject 料板
請提供修正

23/9/2021

检验情况 (Result)

指定部位 Position	图纸要求 Drawing Requirement	检验结果 Result			检验结论 Conclusion	指定部位 Position	图纸要求 Drawing Requirement	壁厚尺寸 (Thickness)			检验结论 Conclusion	
		1	2	3				1	2	3		
A	4.00±0.30	39.92	39.93	39.92	OK	F		a	4.77	4.77	4.78	OK
B	105.00±0.60	105.12	105.12	105.13	OK	G		b	4.78	4.78	4.77	OK
C	53.30±0.36	53.43	53.43	53.44	OK	H		c				
D						I		d				
E						J		e				

外形尺寸 (Dimension)

指定部位 Position	图纸要求 Drawing Requirement	检验结果 Result			检验结论 Conclusion	指定部位 Position	图纸要求 Drawing Requirement	硬度 (Hardness)			检验结论 Conclusion	
		1	2	3				1	2	3		
	8HW					10HW					9HW	OK

制表: 蔡汝杰

审核: 李先恩

批准: 孔宪熙


19

广东坚美铝型材厂 (集团) 有限公司
铝材样板检验报告书

Sample Testing Report

Q/FJM-Z1033A-2017

检验编号 Ref. No	12600479
样板型号 Item No	CKHK15926
样板客户编号 Client's No	X85963
生产模具号 Die No	CB-1
生产日期 Manufacturing Date	2021.8.20
检验日期 Testing Date	2021.8.21
检验员 QC Staff	蔡汝杰

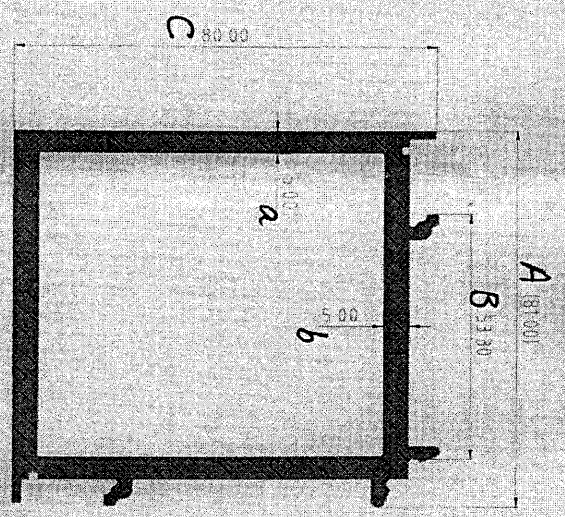

Reject 料板
請提供修正
23/9/2024

检验情况 (Result)

指定部位 Position	图纸要求 Drawing Requirement	检验结果 Result			检验结论 Conclusion	外形尺寸 (Dimension)					指定部位 Position	图纸要求 Drawing Requirement	检验结果 Result			检验结论 Conclusion	
		1	2	3		Concluit	指定部位 Position	图纸要求 Drawing Requirement	1	2			3	Concluitio n			
A	81.00±0.60	80.72	80.73	80.72	OK	F						a	5.00±0.60	4.81	4.82	4.81	OK
B	53.30±0.36	53.32	53.31	53.32	OK	G						b	5.00±0.60	4.77	4.78	4.77	OK
C	80.00±0.60	79.74	79.74	79.73	OK	H						c					
D						I						d					
E						J						e					

硬度 (Hardness)

要求 Requirement	SHW	测量值 Result	1	10HW	2	10HW	3	9HW

检验结论 (Conclusion)

OK

制表: 蔡汝杰

审核: 李先恩

批准: 孔宪熙