

工程指示 / 要求簡箋(E.I.)

工程指示編號：EI/ 4005 /21

修改版次：

工程編號：J853

工程名稱：延坪道住宅項目

工程項目：幕牆項目鋁料

收件人：Maggie Lor

發件人：Joe Chan

日期：10/11/2021

要求提供 / 確認 事項：

- 初步鋁料 B.M.
- 正式鋁料 B.M.
- 配件 B.M.
- 其他：
- 加工拆圖，然後生產
- 技術上資料 / 指示
- 樣辦或貨品說明書
- 尺寸表
- 報價
- 分判合約

以此為準

內容：

請依附件資料訂購鋁料回廠。

- 鋁料分3批送廠，請按附件BM表，分批送廠。

請在 11月/2022 前完成上列要求。 第1批

附有關圖紙 / 文件：

116頁

以上項目為：

- 原合約工程包
- 原合約工程加 / 減賬
- 新工程報價

原因：-

分發東莞各部門：


- 生產技術總監 連附件
- 技術部 連附件
- 生產部 連附件
- 機械設計部 連附件
- 採購部 連附件
- 生產統籌部 連附件 梅
- 質檢部 連附件
- 會計部 連附件
- 報關組 連附件
- 其他 謝永林 連附件

分發香港各部門：

- 行政部 連附件
- 會計部 連附件
- 統籌部 連附件
- 工程部地盤科文 連附件
- 採購部 連附件
- QS 部 連附件
- 維修部 連附件
- 其他 連附件


傳遞編號：HK 2034/21

發件人簽署：
項目經理簽署：

	地點名稱: 九龍坪坪道654号新界工业园	校對: 謝永林	日期: 2021.11.02	副本:
鋁型材B.M.表 項目類別: 单元式幕牆 批准:	A/C Code:	有顏色鋁料(Kg): 220302.74	日期:	此BIM依據11-0CT-2021(第二版)施工圖計算
BIM編號:		無顏色鋁料(Kg): 35436.60	日期:	V.F.總量(m ²): 19898.59

序號	修改標示	物料編號	鋁料名稱	顏色	合金狀態	長度		數量(支)		重量(Kg)		V.F.(m ²)		備注	MO1 2022年1月頭	MO2 2022年4月中	MO3 2022年6月中
						mm	實用	後備	總數	Kg/M	總重量	米 ² /米	Total V.F.				
1		X85971	梗公企	金屬古銅色JM6213457(3塗)	6063-T6	6400	209	11	220	6.250	8800.000	0.439	618.323	標準層一期二	74	73	73
1a		X85971	梗公企	金屬古銅色JM6213457(3塗)	6063-T6	3400	67	0	67	6.250	1423.750	0.439	100.038	用於3300層高	23	22	22
1b		X85971	梗公企	金屬古銅色JM6213457(3塗)	6063-T6	3600	184	12	196	6.250	4410.000	0.439	309.864	用於3400-3500層高	66	65	65
2		X85972	梗母企	金屬古銅色JM6213457(3塗)	6063-T6	6400	231	9	240	5.585	8578.560	0.417	641.034	標準層一期二	80	80	80
2a		X85972	梗母企	金屬古銅色JM6213457(3塗)	6063-T6	3400	75	0	75	5.585	1424.175	0.417	106.422	用於3300層高	25	25	25
2b		X85972	梗母企	金屬古銅色JM6213457(3塗)	6063-T6	3600	188	12	200	5.858	4217.760	0.417	300.485	用於3400-3500層高	67	67	66
3		X85973	生公企	金屬古銅色JM6213457(3塗)	6063-T6	6400	322	10	332	5.635	11973.248	0.457	970.609	標準層一期二	111	111	110
3a		X85973	生公企	金屬古銅色JM6213457(3塗)	6063-T6	3400	104	0	104	5.635	1992.536	0.457	161.524	用於3300層高	35	35	34
3b		X85973	生公企	金屬古銅色JM6213457(3塗)	6063-T6	3600	160	6	166	5.635	3367.476	0.457	272.984	用於3400-3500層高	56	55	55
4		X85974	生母企	金屬古銅色JM6213457(3塗)	6063-T6	6400	299	11	310	4.983	9886.272	0.435	863.179	標準層一期二	104	103	103
4a		X85974	生母企	金屬古銅色JM6213457(3塗)	6063-T6	3400	96	0	96	4.983	1626.451	0.435	142.007	用於3300層高	32	32	32
4b		X85974	生母企	金屬古銅色JM6213457(3塗)	6063-T6	3600	156	6	162	4.983	2906.086	0.435	253.733	用於3400-3500層高	54	54	54
5		X85975	梗邊企	金屬古銅色JM6213457(3塗)	6063-T6	6400	290	10	300	7.044	13524.480	0.538	1033.574	標準層一期二	100	100	100
5a		X85975	梗邊企	金屬古銅色JM6213457(3塗)	6063-T6	3400	96	0	96	7.044	2299.162	0.538	175.708	用於3300層高	32	32	32
5b		X85975	梗邊企	金屬古銅色JM6213457(3塗)	6063-T6	3600	148	5	153	7.044	3879.835	0.538	296.507	用於3400-3500層高	51	51	51
6		X85976	生邊企	金屬古銅色JM6213457(3塗)	6063-T6	6400	360	10	370	7.018	16618.624	0.626	1483.434	標準層一期二	124	123	123
6a		X85976	生邊企	金屬古銅色JM6213457(3塗)	6063-T6	3400	112	0	112	7.018	2672.454	0.626	238.552	用於3300層高	38	37	37
6b		X85976	生邊企	金屬古銅色JM6213457(3塗)	6063-T6	3600	276	9	285	7.018	7200.468	0.626	642.738	用於3400-3500層高	95	95	95
7		X85977	轉角公企	金屬古銅色JM6213457(3塗)	6063-T6	6400	28	3	31	7.128	1414.195	0.469	92.988	標準層一期二	16	15	0
7a		X85977	轉角公企	金屬古銅色JM6213457(3塗)	6063-T6	3400	6	0	6	7.128	145.411	0.469	9.561	用於3300層高	6	0	0
7b		X85977	轉角公企	金屬古銅色JM6213457(3塗)	6063-T6	3600	22	3	25	7.128	641.520	0.469	42.182	用於3400-3500層高	25	0	0
8		X85978	轉角母企	金屬古銅色JM6213457(3塗)	6063-T6	6400	28	3	31	6.313	1252.499	0.462	91.752	標準層一期二	16	15	0
8a		X85978	轉角母企	金屬古銅色JM6213457(3塗)	6063-T6	3400	6	0	6	6.313	128.785	0.462	9.434	用於3300層高	6	0	0
8b		X85978	轉角母企	金屬古銅色JM6213457(3塗)	6063-T6	3600	22	3	25	6.313	568.170	0.462	41.621	用於3400-3500層高	25	0	0

分3批送料到廠

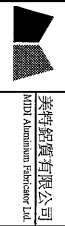


工程號: J853
地盤名稱: 九龍延坪道542號新界工業園

計算: 付吉宁/謝永林
校對: 謝永林

日期: 2021.10.31
日期: 2021.11.02

送呈: 胡哥
副本:

此圖依據11-OCT-2021 (第二版) 施工圖計算

分3批送料到廠


鋁型材B.MI-表
BM編號:

項目類別: 單元式窗櫺
A/C Code:

有顏色鋁料(%)
220302.74

無顏色鋁料(%)
19898.59


序號	修改標示	物料編號	鋁料名稱	顏色	合金狀態	數量(支)			重量(Kgs)			V.F.(米 ²)		備註	MO1 2022年1月頭	MO2 2022年4月中	MO3 2022年6月中
						長度 (mm)	實用	後備	總數	Kg/M	總重量	米 ² 米	Total_V.F.				
9		X85979	轉角梗企裝飾線	金屬古銅色JM0213457(3漆)	6063-T6	6400	28	3	31	3.956	784.870	0.298	59.20	標準層一間二	16	15	0
9a		X85979	轉角梗企裝飾線	金屬古銅色JM0213457(3漆)	6063-T6	3400	6	0	6	3.956	80.702	0.298	6.09	用於3300层高	6	0	0
9b		X85979	轉角梗企裝飾線	金屬古銅色JM0213457(3漆)	6063-T6	3600	22	3	25	3.956	356.040	0.298	26.85	用於3400-3500层高	25	0	0
10		X85980	轉角生企裝飾線	金屬古銅色JM0213457(3漆)	6063-T6	6400	28	3	31	3.152	625.357	0.297	58.87	標準層一間二	16	15	0
10a		X85980	轉角生企裝飾線	金屬古銅色JM0213457(3漆)	6063-T6	3400	6	0	6	3.152	64.301	0.297	6.05	用於3300层高	6	0	0
10b		X85980	轉角生企裝飾線	金屬古銅色JM0213457(3漆)	6063-T6	3600	22	3	25	3.152	283.680	0.297	26.71	用於3400-3500层高	25	0	0
11		X85982	頂橫	金屬古銅色JM0213457(3漆)	6063-T6	5800	533	17	550	7.373	23519.870	0.603	1923.16		184	183	183
12		X85981	底橫	金屬古銅色JM0213457(3漆)	6063-T6	5800	476	14	490	8.194	23287.348	0.381	1083.29		164	163	163
13		X85983	雙橫橫	金屬古銅色JM0213457(3漆)	6063-T6	5800	292	10	302	6.797	11905.625	0.584	1022.37		101	101	100
14		X85984	上梗下生中橫	金屬古銅色JM0213457(3漆)	6063-T6	5800	203	7	210	7.046	8582.028	0.587	714.59		70	70	70
15		X85985	上生下梗中橫	金屬古銅色JM0213457(3漆)	6063-T6	5800	203	7	210	6.644	8092.392	0.556	677.48		70	70	70
16		X85993	轉角生玻骨(單玻)	金屬古銅色JM0213457(3漆)	6063-T6	5600	14	3	17	2.171	206.679	0.230	21.94		17	0	0
17		X85995	轉角生玻骨(雙玻)	金屬古銅色JM0213457(3漆)	6063-T6	5600	10	3	13	1.412	100.958	0.230	16.48		13	0	0
18		X85987	生玻企(單玻)	金屬古銅色JM0213457(3漆)	6063-T6	5600	469	16	485	1.734	4709.544	0.258	700.59		162	162	161
19		X85990	生玻企(雙玻)	金屬古銅色JM0213457(3漆)	6063-T6	5500	352	13	365	1.129	2266.468	0.171	342.78		122	122	121
20		X85991	梗玻骨(單玻)	金屬古銅色JM0213457(3漆)	6063-T6	5600	387	13	400	1.000	2240.000	0.084	187.91		134	133	133
21		X85988	玻璃扣蓋(掛膠茶位)	金屬古銅色JM0213457(3漆)	6063-T6	5800	881	31	912	0.815	4311.024	0.121	642.10	裝掛水膠條	304	304	304
22		X85989	玻璃扣蓋	金屬古銅色JM0213457(3漆)	6063-T6	5800	1513	22	1535	0.775	6899.825	0.112	999.27		512	512	511
23		X85986	窗玉企料	金屬古銅色JM0213457(3漆)	6063-T6	4550	577	13	590	1.257	3374.417	0.285	765.11	標準層分格1480用	197	197	196
24		X85986	窗玉企料	金屬古銅色JM0213457(3漆)	6063-T6	5450	373	12	385	1.257	2637.500	0.285	598.00	非標準層分格大于1480用	129	128	128
25		X85992	轉角窗玉企	金屬古銅色JM0213457(3漆)	6063-T6	5450	27	3	30	1.439	235.277	0.329	53.84	轉角生窗企用	15	15	0
26		X85994	窗玉橫料	金屬古銅色JM0213457(3漆)	6063-T6	5800	407	23	430	1.599	3987.906	0.330	824.07		144	143	143
27		X85964	拉巴	金屬古銅色JM0213457(3漆)	6063-T6	5800	812	28	840	0.164	799.008	0.050	243.60	窗玉用	280	280	280
28		X85996	地臺碼	FINISH MILL	6061-T6	5800	224	8	232	13.394	18022.966				232	0	0

 美特鋁業有限公司 MTD Aluminum Fabricator Ltd.	工程號: J-833	計算: 付吉宁/謝永林	日期: 2021.10.31	送呈: 胡哥
	地盤名稱: 九龍延坪道542號新界工業園	核對: 謝永林	日期: 2021.11.02	副本:
鋁型材B.M.表	項目類別: 單元式幕牆	批准:	日期:	此B.M.依據11-OCT-2021(第二版)施工圖計算
B.M.編號:	A/C Code:	有顏色鋁料(kg):	220302.74	無顏色鋁料(kg):
		重量(Kgs)	35436.60	V.F.總(米 ²):
				19898.59


序號	修改標示	物料編號	鋁料名稱	顏色	合金狀態	長度 (mm)	數量(支)			重量(Kgs)		V.F.(米 ²)		備注	MO1 2022年1月頭	MO2 2022年4月中	MO3 2022年6月中
							實用	後備	總數	Kg/M	總重量	米 ² /米	Total_V.F.				
29		X85997	110*60*12mm平臺碼	FINISH :MILL	6061-T6	5800	83	5	88	7.277	3714.181			88	0	0	
30		X85998	直位掛碼	FINISH :MILL	6061-T6	5800	194	6	200	5.817	6747.720			67	67	66	
31		X85999	轉角掛碼	FINISH :MILL	6061-T6	5800	6	2	8	7.394	343.082			8	0	0	
32		X86000	60°鋁介子	FINISH :MILL	6061-T6	5800	89	6	95	1.136	625.936			95	0	0	
33		X86001	48°鋁介子	FINISH :MILL	6061-T6	5800	84	5	89	0.897	463.031			89	0	0	
34		X86002	頂橫U型卷芯	FINISH :MILL	6061-T6	5800	99	4	103	2.507	1497.682			52	51	0	
35		JMG60828	33*30*3mm鋁槽	FINISH :MILL	6063-T5	5600	168	4	172	1.124	1082.637			86	86	0	
36		JM1030	50*30*3mm鋁角	FINISH :MILL	6063-T5	5800	16	2	18	0.676	70.574			18	0	0	
37		JM1079	75*75*6鋁角	FINISH :MILL	6063-T5	5800	7	2	9	2.539	132.536			9	0	0	
38		JMG6032830	100*50*3鋁通	FINISH :MILL	6063-T5	5100	29	5	34	2.528	438.355			34	0	0	
39		JM1038	20*15*3mm鋁角	FINISH :MILL	6063-T5	5400	25	5	30	0.281	45.522			30	0	0	
40		JMA0439	19*19*3mm鋁角	FINISH :MILL	6063-T5	6400	650	15	665	0.308	1310.848			222	222	221	
40a		JMA0439	19*19*3mm鋁角	FINISH :MILL	6063-T5	3600	622	13	635	0.308	704.088			212	212	211	
41		JM1015	25x25x3mm鋁角	FINISH :MILL	6063-T5	3600	68	7	75	0.413	111.510			25	25	25	
42		BT4031	12x3mm鋁巴	FINISH :MILL	6063-T5	5400	207	13	220	0.106	125.928			74	73	73	
								合計:	14169		255739.33						
											19898.59						

分3批送料到廠


J-853单元式幕墙铝料模图(1)

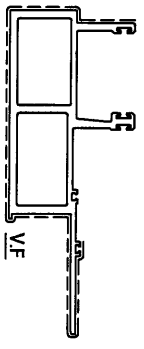


模號: X85971
名稱: 梗公企
合金狀態: 6063-T6
重量: 6.250 KG/M
V.F.: 439.15mm

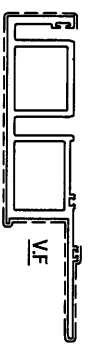


模號: X85972
名稱: 梗母企
合金狀態: 6063-T6
重量: 5.585 KG/M
V.F.: 417.34mm

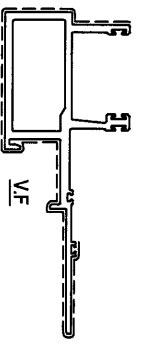


模號: X85973
名稱: 生公企
合金狀態: 6063-T6
重量: 5.635 KG/M
V.F.: 456.80mm

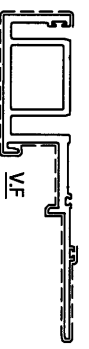


模號: X85974
名稱: 生母企
合金狀態: 6063-T6
重量: 4.983 KG/M
V.F.: 435.07mm

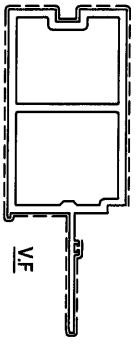


模號: X85975
名稱: 梗边企
合金狀態: 6063-T6
重量: 7.044 KG/M
V.F.: 538.32mm

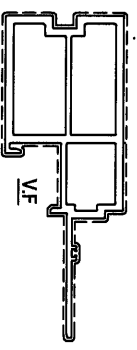


模號: X85976
名稱: 生边企
合金狀態: 6063-T6
重量: 7.018 KG/M
V.F.: 626.45mm

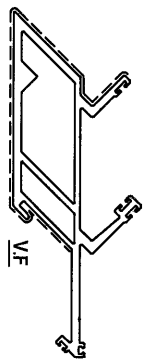


模號: X85977
名稱: 转角公企
合金狀態: 6063-T6
重量: 7.128 KG/M
V.F.: 468.69mm

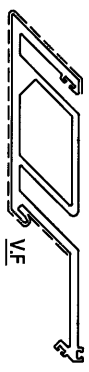


模號: X85978
名稱: 转角母企
合金狀態: 6063-T6
重量: 6.313 KG/M
V.F.: 462.46mm

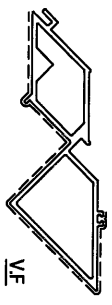


模號: X85979
名稱: 转角梗企装饰线
合金狀態: 6063-T6
重量: 3.956 KG/M
V.F.: 298.38mm

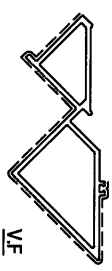


模號: X85980
名稱: 转角生企装饰线
合金狀態: 6063-T6
重量: 3.152 KG/M
V.F.: 296.74mm

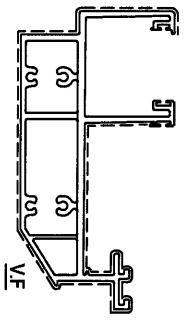


模號: X85982
名稱: 顶横
合金狀態: 6063-T6
重量: 7.373 KG/M
V.F.: 602.87mm

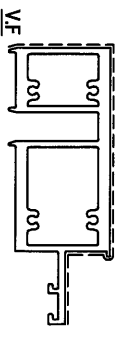


模號: X85981
名稱: 底横
合金狀態: 6063-T6
重量: 8.194 KG/M
V.F.: 381.17mm

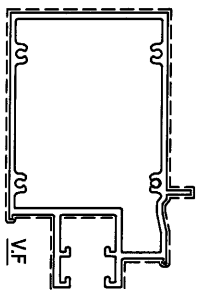


模號: X85983
名稱: 双梗横
合金狀態: 6063-T6
重量: 6.797 KG/M
V.F.: 583.68mm

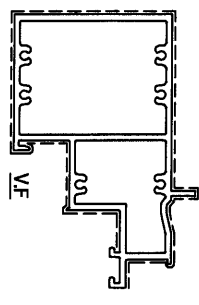


模號: X85984
名稱: 上梗下生中横
合金狀態: 6063-T6
重量: 7.046 KG/M
V.F.: 586.69mm

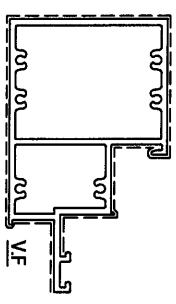

模號: X85985
名稱: 上生下梗中横
合金狀態: 6063-T6
重量: 6.644 KG/M
V.F.: 556.22mm

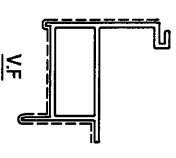


模號: X85993
名稱: 轉角生玻骨(單玻)
合金狀態: 6063-T6
重量: 2.171 KG/M
V.F.: 230.42mm

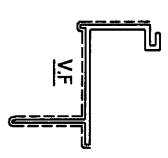


模號: X85995
名稱: 轉角生玻骨(雙玻)
合金狀態: 6063-T6
重量: 1.412 KG/M
V.F.: 230.42mm

(5)

J-853单元式幕墙铝料模圖(2)

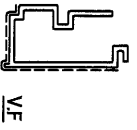

模號: X85987
名稱: 生玻企(單玻)
合金狀態: 6063-T6
重量: 1.734 KG/M
V.F.: 257.95mm

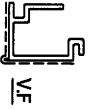


模號: X85990
名稱: 生玻企(雙玻)
合金狀態: 6063-T6
重量: 1.129 KG/M
V.F.: 170.75mm




模號: X85991
名稱: 梗玻骨(單玻)
合金狀態: 6063-T6
重量: 1.000 KG/M
V.F.: 83.89mm




模號: X85988
名稱: 玻璃扣蓋(帶膠條位)
合金狀態: 6063-T6
重量: 0.815 KG/M
V.F.: 121.39mm

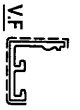

模號: X85989
名稱: 玻璃扣蓋
合金狀態: 6063-T6
重量: 0.775 KG/M
V.F.: 112.24mm

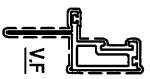


模號: X85986
名稱: 窗玉企料
合金狀態: 6063-T6
重量: 1.257 KG/M
V.F.: 285.01mm

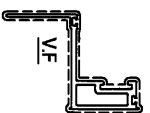


模號: X85992
名稱: 轉角窗玉企
合金狀態: 6063-T6
重量: 1.439 KG/M
V.F.: 329.27mm



模號: X85994
名稱: 窗玉橫料
合金狀態: 6063-T6
重量: 1.599 KG/M
V.F.: 330.42mm

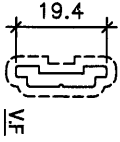


模號: X85964
名稱: 拉巴
合金狀態: 6063-T6
重量: 0.164 KG/M
V.F.: 49.88mm

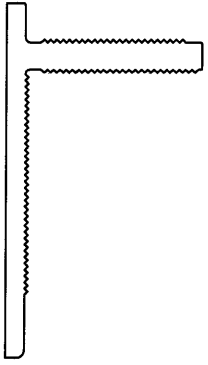

模號: X85996
名稱: 地台碼
合金狀態: 6061-T6
重量: 13.394KG/M
V.F.: 0mm




模號: X85997
名稱: 110*60*12平臺碼(需削牙)
合金狀態: 6061-T6
重量: 7.277 KG/M
V.F.: 0mm

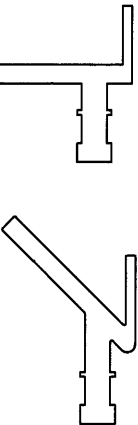


模號: X85998
名稱: 直位挂碼
合金狀態: 6061-T6
重量: 5.817 KG/M
V.F.: 0mm


模號: X85999
名稱: 轉角挂碼
合金狀態: 6061-T6
重量: 7.394 KG/M
V.F.: 0mm

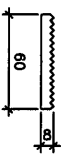

模號: X86000
名稱: 60*8mm鋁介子
合金狀態: 6061-T6
重量: 1.136 KG/M
V.F.: 0mm

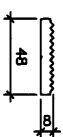


模號: X86001
名稱: 48*8mm鋁介子
合金狀態: 6061-T6
重量: 0.897 KG/M
V.F.: 0mm

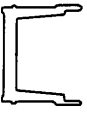


模號: X86002
名稱: 頂橫U型套芯
合金狀態: 6061-T6
重量: 2.507 KG/M
V.F.: 0mm


取溝

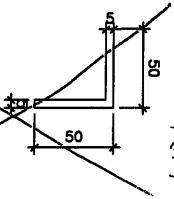


模號: JM1001
名稱: 50*50*5mm鋁角(窗玉碼仔)
合金狀態: 6063-T5
重量: 1.390 KG/M
V.F.: 0mm

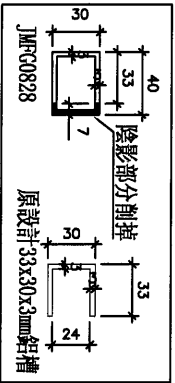

模號: JMFC0828
名稱: 33*30*3鋁槽
合金狀態: 6063-T5
重量: 1.124 KG/M
V.F.: 0mm

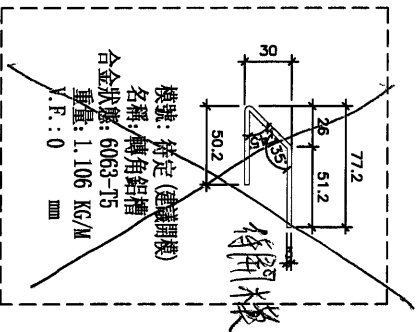


模號: 待定(建議開模)
名稱: 轉角鋁槽
合金狀態: 6063-T5
重量: 1.106 KG/M
V.F.: 0mm

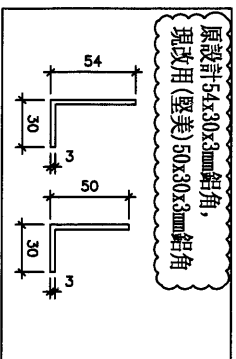


模號: JM1030
名稱: 50*30*3mm鋁角
合金狀態: 6063-T5
重量: 0.676 KG/M
V.F.: 0mm


J-853单元式幕牆鋁料模圖 (3)

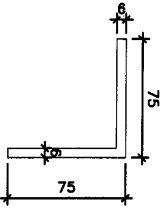


模號: JM1079
 名稱: 75*75*6鋁角
 合金狀態: 6063-T5
 重量: 2.539 KG/M
 V.F.: 0 mm

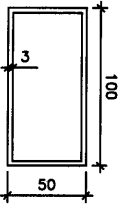


模號: JMF00032B30
 名稱: 100*50*3鋁通
 合金狀態: 6063-T5
 重量: 2.528 KG/M
 V.F.: 0 mm

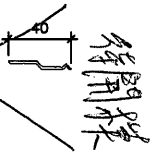


模號: X85389
 名稱: 字碼
 合金狀態: 6063-T5
 重量: 0.194 KG/M
 V.F.: 0 mm

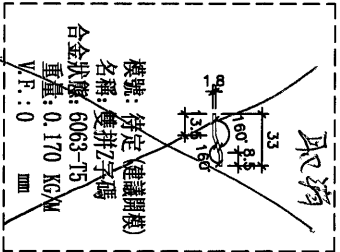

模號: 待定 (建議開模)
 名稱: 雙拼字碼
 合金狀態: 6063-T5
 重量: 0.170 KG/M
 V.F.: 0 mm

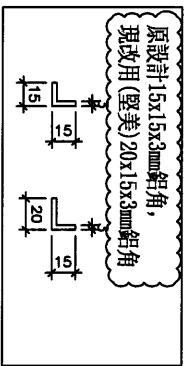


模號: JM1038
 名稱: 20*15*3鋁角 (转角收背板)
 合金狀態: 6063-T5
 重量: 0.281 KG/M
 V.F.: 0 mm

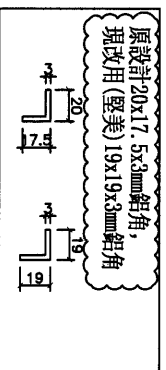


模號: JMA0439
 名稱: 19*19*3鋁角
 合金狀態: 6063-T5
 重量: 0.308 KG/M
 V.F.: 0 mm



模號: JM1015
 名稱: 25*25*3mm鋁角
 合金狀態: 6063-T5
 重量: 0.413 KG/M
 V.F.: 0 mm

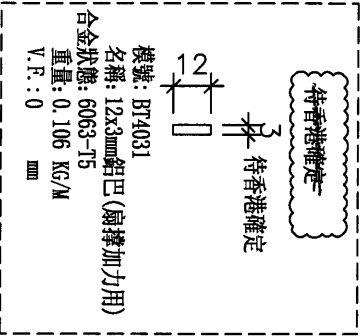

模號: BT4031
 名稱: 12*3mm鋁巴 (扇撐加力用)
 合金狀態: 6063-T5
 重量: 0.106 KG/M
 V.F.: 0 mm

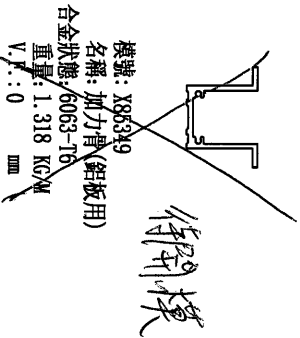

模號: X85349
 名稱: 加力骨 (鋁板用)
 合金狀態: 6063-T6
 重量: 1.318 KG/M
 V.F.: 0 mm