

工程指示 / 要求簡箋 ENGINEER INSTRUCTIONS(E.I.)

工程指示編號:	EI- 4517	修改版本:	A
	HK- 1365		
工程編號:	J 853	工程名稱:	大窩坪 (延坪道)
收件人:	生統	發件人:	Bear Lam
工程項目:	T6幕牆廠用鋁背板拆圖更新	日期:	18/08/2022

<input type="checkbox"/> 原合約工程包	<input type="checkbox"/> 原合約工程加 / 減賬 QT-	<input type="checkbox"/> 新工程報價 QT-
---------------------------------	--	------------------------------------

信件批核號碼/圖紙參考編號:	批核模具圖紙編號:
客戶指示附件:	管理內部批簽署:

<input type="checkbox"/> 初步鋁料 B.M.	<input type="checkbox"/> 加工拆圖, 然後生產	<input type="checkbox"/> 尺寸表
<input type="checkbox"/> 正式鋁料 B.M.	<input type="checkbox"/> 技術上資料/指示	<input type="checkbox"/> 報價
<input type="checkbox"/> 配件 B.M.	<input type="checkbox"/> 樣辦或貨品說明書	<input type="checkbox"/> 分判合約
<input type="checkbox"/> 其他:		

內容: 請依照附件更新T6幕牆廠用鋁背板拆圖資訊如下, 特此通知。

- (避地臺碼位)

完成上列要求日期: 02/09/2022

國內

<input type="checkbox"/> 生產技術總監	<input type="checkbox"/> 連附件	<input type="checkbox"/> 技術部	<input type="checkbox"/> 連附件	<input type="checkbox"/> 生產部	<input type="checkbox"/> 連附件
<input type="checkbox"/> 採購部	<input type="checkbox"/> 連附件	<input checked="" type="checkbox"/> 生產統籌部	<input checked="" type="checkbox"/> 連附件	<input type="checkbox"/> 報關組	<input type="checkbox"/> 連附件
<input type="checkbox"/> 質檢部	<input type="checkbox"/> 連附件	<input type="checkbox"/> 會計部	<input type="checkbox"/> 連附件	<input type="checkbox"/> 機械設計部	<input type="checkbox"/> 連附件
<input checked="" type="checkbox"/> 香港辦	<input checked="" type="checkbox"/> 連附件	<input type="checkbox"/> 其他:			

香港

<input type="checkbox"/> 行政部	<input type="checkbox"/> 連附件	<input type="checkbox"/> 會計部	<input type="checkbox"/> 連附件	<input type="checkbox"/> 統籌部	<input type="checkbox"/> 連附件	<input type="checkbox"/> 工程部	<input type="checkbox"/> 連附件
<input type="checkbox"/> 採購部	<input type="checkbox"/> 連附件	<input type="checkbox"/> QS部	<input type="checkbox"/> 連附件	<input checked="" type="checkbox"/> 地盤管理	<input checked="" type="checkbox"/> 連附件	<input type="checkbox"/> 維修部	<input type="checkbox"/> 連附件

*發件人簽署:		*組別成員批核簽署:	
傳遞編號:		項目經理簽署:	

美特鋁質 MIDI Aluminium Fabricator Ltd.		工程號: J-853	計算: 陳敏聰	日期: 2022.03.21	送呈: 胡哥											
廠用鋁背板B.M.表		地盤名稱: 延坪道住宅	核對: 謝永林	日期: 2022.03.25	副本:											
修改版次: -		項目類別: T6座幕牆背板	批准:	日期:	A/C Code:											
		總V.F.:	257.66	總重量:	1824.30											
序號	修改內容	鋁板圖號	鋁板名稱	顏色	實用	後備	總數	總重量	單件展開面積	單件展開面積	總展開面積	單件V.F.	總V.F.	位置	樓層	類型
1		DBP-6	2mm厚鋁板	UCT542049SC-3(淺灰)	18		18	57.92	0.59	10.69	10.69	0.42	7.59	J853-SD-CW-4601	5/F-25/F	標準層
2		DBP-6	2mm厚鋁板	UCT542049SC-3(淺灰)	18		18	57.92	0.59	10.69	10.69	0.42	7.59	J853-SD-CW-4602A	5/F-25/F	標準層
3		DBP-6	2mm厚鋁板	UCT542049SC-3(淺灰)	26		26	83.67	0.59	15.44	15.44	0.42	10.97	J853-SD-CW-4606	10/F-25/F	標準層
4		DBP-6	2mm厚鋁板	UCT542049SC-3(淺灰)	13		13	41.83	0.59	7.72	7.72	0.42	5.48	J853-SD-CW-4607	10/F-25/F	標準層
5		DBP-10	2mm厚鋁板	UCT542049SC-3(淺灰)	18		18	62.57	0.64	11.54	11.54	0.46	8.34	J853-SD-CW-4601	5/F-25/F	標準層
6		DBP-10	2mm厚鋁板	UCT542049SC-3(淺灰)	18		18	62.57	0.64	11.54	11.54	0.46	8.34	J853-SD-CW-4602A	5/F-25/F	標準層
7		DBP-19	2mm厚鋁板	UCT542049SC-3(淺灰)	18		18	61.87	0.63	11.42	11.42	0.46	8.23	J853-SD-CW-4602	5/F-25/F	標準層
8		DBP-19	2mm厚鋁板	UCT542049SC-3(淺灰)	18		18	61.87	0.63	11.42	11.42	0.46	8.23	J853-SD-CW-4602	5/F-25/F	標準層
9		DBP-21	2mm厚鋁板	UCT542049SC-3(淺灰)	18		18	99.70	1.02	18.39	18.39	0.80	14.34	J853-SD-CW-4602	5/F-25/F	標準層
10		DBP-21	2mm厚鋁板	UCT542049SC-3(淺灰)	18		18	99.70	1.02	18.39	18.39	0.80	14.34	J853-SD-CW-4602	5/F-25/F	標準層
11		DBP-50	2mm厚鋁板	UCT542049SC-3(淺灰)	13		13	82.06	1.16	15.14	15.14	0.92	11.98	J853-SD-CW-4606	10/F-25/F	標準層
12		DBP-50	2mm厚鋁板	UCT542049SC-3(淺灰)	13		13	82.06	1.16	15.14	15.14	0.92	11.98	J853-SD-CW-4607	10/F-25/F	標準層
13		DBP-601	2mm厚鋁板	UCT542049SC-3(淺灰)	18		18	106.66	1.09	19.68	19.68	0.86	15.47	J853-SD-CW-4601	5/F-25/F	標準層
14		DBP-602	2mm厚鋁板	UCT542049SC-3(淺灰)	18		18	102.02	1.05	18.82	18.82	0.82	14.72	J853-SD-CW-4601	5/F-25/F	標準層
15		DBP-603	2mm厚鋁板	UCT542049SC-3(淺灰)	18		18	134.74	1.38	24.86	24.86	1.11	20.01	J853-SD-CW-4602	5/F-25/F	標準層
16		DBP-604	2mm厚鋁板	UCT542049SC-3(淺灰)	18		18	134.74	1.38	24.86	24.86	1.11	20.01	J853-SD-CW-4602	5/F-25/F	標準層
17		DBP-605	2mm厚鋁板	UCT542049SC-3(淺灰)	18		18	114.78	1.18	21.18	21.18	0.93	16.78	J853-SD-CW-4602A	5/F-25/F	標準層
18		DBP-606	2mm厚鋁板	UCT542049SC-3(淺灰)	18		18	107.82	1.11	19.89	19.89	0.87	15.66	J853-SD-CW-4602A	5/F-25/F	標準層
19		DBP-613	2mm厚鋁板	UCT542049SC-3(淺灰)	13		13	81.22	1.15	14.99	14.99	0.91	11.85	J853-SD-CW-4606	10/F-25/F	標準層
20		DBP-614	2mm厚鋁板	UCT542049SC-3(淺灰)	13		13	82.90	1.18	15.29	15.29	0.93	12.12	J853-SD-CW-4606	10/F-25/F	標準層
21		DBP-615	2mm厚鋁板	UCT542049SC-3(淺灰)	13		13	50.21	0.71	9.26	9.26	0.53	6.84	J853-SD-CW-4607	10/F-25/F	標準層
22		DBP-6a	2mm厚鋁板	UCT542049SC-3(淺灰)	1		1	1.64	0.30	0.30	0.30	0.19	0.19	J853-SD-CW-4601	26/F	特式層
23		DBP-6a	2mm厚鋁板	UCT542049SC-3(淺灰)	1		1	1.64	0.30	0.30	0.30	0.19	0.19	J853-SD-CW-4602A	26/F	特式層
24		DBP-6a	2mm厚鋁板	UCT542049SC-3(淺灰)	2		2	3.27	0.30	0.60	0.60	0.19	0.37	J853-SD-CW-4606	26/F	特式層
25		DBP-6a	2mm厚鋁板	UCT542049SC-3(淺灰)	1		1	1.64	0.30	0.30	0.30	0.19	0.19	J853-SD-CW-4607	26/F	特式層
26		DBP-10a	2mm厚鋁板	UCT542049SC-3(淺灰)	1		1	1.77	0.33	0.33	0.33	0.20	0.20	J853-SD-CW-4601	26/F	特式層
27		DBP-10a	2mm厚鋁板	UCT542049SC-3(淺灰)	1		1	1.77	0.33	0.33	0.33	0.20	0.20	J853-SD-CW-4602A	26/F	特式層

美特鋁質 MIDI Aluminium Fabricator Ltd.		工程號: J-853	計算: 陳敏聰	日期: 2022.03.21	送呈: 胡哥										
廠用鋁背板B.M.表		地盤名稱: 延坪道住宅	核對: 謝永林	日期: 2022.03.25	副本: A/C Code:										
修改版次: - <th>項目類別: T6座幕牆背板</th> <th>批准: 總V.F.:</th> <th>日期: 總重量:</th> <th>1824.30</th>		項目類別: T6座幕牆背板	批准: 總V.F.:	日期: 總重量:	1824.30										
序號	修改內容	鋁板圖號	鋁板名稱	顏色	實用	後備	總數	總重量	單件展開面積	總展開面積m ²	單件V.F. m ²	總V.F. m ²	位置	樓層	類型
28		DBP-19a	2mm厚鋁板	UCT542049SC-3(淺灰)	1		1	1.75	0.32	0.32	0.20	0.20	J853-SD-CW-4602	26/F	特式層
29		DBP-19a	2mm厚鋁板	UCT542049SC-3(淺灰)	1		1	1.75	0.32	0.32	0.20	0.20	J853-SD-CW-4602	26/F	特式層
30		DBP-21a	2mm厚鋁板	UCT542049SC-3(淺灰)	1		1	2.82	0.52	0.52	0.35	0.35	J853-SD-CW-4602	26/F	特式層
31		DBP-21a	2mm厚鋁板	UCT542049SC-3(淺灰)	1		1	2.82	0.52	0.52	0.35	0.35	J853-SD-CW-4602	26/F	特式層
32		DBP-50a	2mm厚鋁板	UCT542049SC-3(淺灰)	1		1	3.21	0.59	0.59	0.40	0.40	J853-SD-CW-4606	26/F	特式層
33		DBP-50a	2mm厚鋁板	UCT542049SC-3(淺灰)	1		1	3.21	0.59	0.59	0.40	0.40	J853-SD-CW-4607	26/F	特式層
34		DBP-601a	2mm厚鋁板	UCT542049SC-3(淺灰)	1		1	3.01	0.56	0.56	0.38	0.38	J853-SD-CW-4601	26/F	特式層
35		DBP-602a	2mm厚鋁板	UCT542049SC-3(淺灰)	1		1	2.88	0.53	0.53	0.36	0.36	J853-SD-CW-4601	26/F	特式層
36		DBP-603a	2mm厚鋁板	UCT542049SC-3(淺灰)	1		1	3.81	0.70	0.70	0.49	0.49	J853-SD-CW-4602	26/F	特式層
37		DBP-604a	2mm厚鋁板	UCT542049SC-3(淺灰)	1		1	3.81	0.70	0.70	0.49	0.49	J853-SD-CW-4602	26/F	特式層
38		DBP-605a	2mm厚鋁板	UCT542049SC-3(淺灰)	1		1	3.24	0.60	0.60	0.41	0.41	J853-SD-CW-4602A	26/F	特式層
39		DBP-606a	2mm厚鋁板	UCT542049SC-3(淺灰)	1		1	3.05	0.56	0.56	0.38	0.38	J853-SD-CW-4602A	26/F	特式層
40		DBP-613a	2mm厚鋁板	UCT542049SC-3(淺灰)	1		1	3.18	0.59	0.59	0.40	0.40	J853-SD-CW-4606	26/F	特式層
41		DBP-614a	2mm厚鋁板	UCT542049SC-3(淺灰)	1		1	3.24	0.60	0.60	0.41	0.41	J853-SD-CW-4606	26/F	特式層
42		DBP-615a	2mm厚鋁板	UCT542049SC-3(淺灰)	1		1	1.96	0.36	0.36	0.23	0.23	J853-SD-CW-4607	26/F	特式層
統計:							378	1824.30		336.59		257.66			

圖則登記表 DRAWING REGISTER															
工程名稱 Project Title:		延坪道住宅 大貨(T6座)幕牆背板		年 月 日	接收日期 Receiving Date (適用於客戶圖則)										
工程編號 Project No:		J-853													
分發予 Distributed To															
				年 月 日	22	22									
					3	8									
					26	12									
圖則編號 Drg. No.	圖則名稱 Drawing Title			1 2 3 4 5 6 7 8 9	修訂編號 Revision No.										
DBP-06	背板-拆圖				-	A									
DBP-6SJ	背板-拆圖尺寸數據				-	-									
DBP-06a	背板-拆圖				-	A									
DBP-6aSJ	背板-拆圖尺寸數據				-	-									
J853-SD-CW-4601	位置圖				-	-									
J853-SD-CW-4602	位置圖				-	-									
J853-SD-CW-4602A	位置圖				-	-									
J853-SD-CW-4606	位置圖				-	-									
J853-SD-CW-4607	位置圖				-	-									




美特鋁質有限公司
MIDI Aluminium Fabricator Ltd.

工程號 J-853 地盤 延坪道住宅

數據參考圖號:DBP-6SJ

依據E14933避地臺碼位

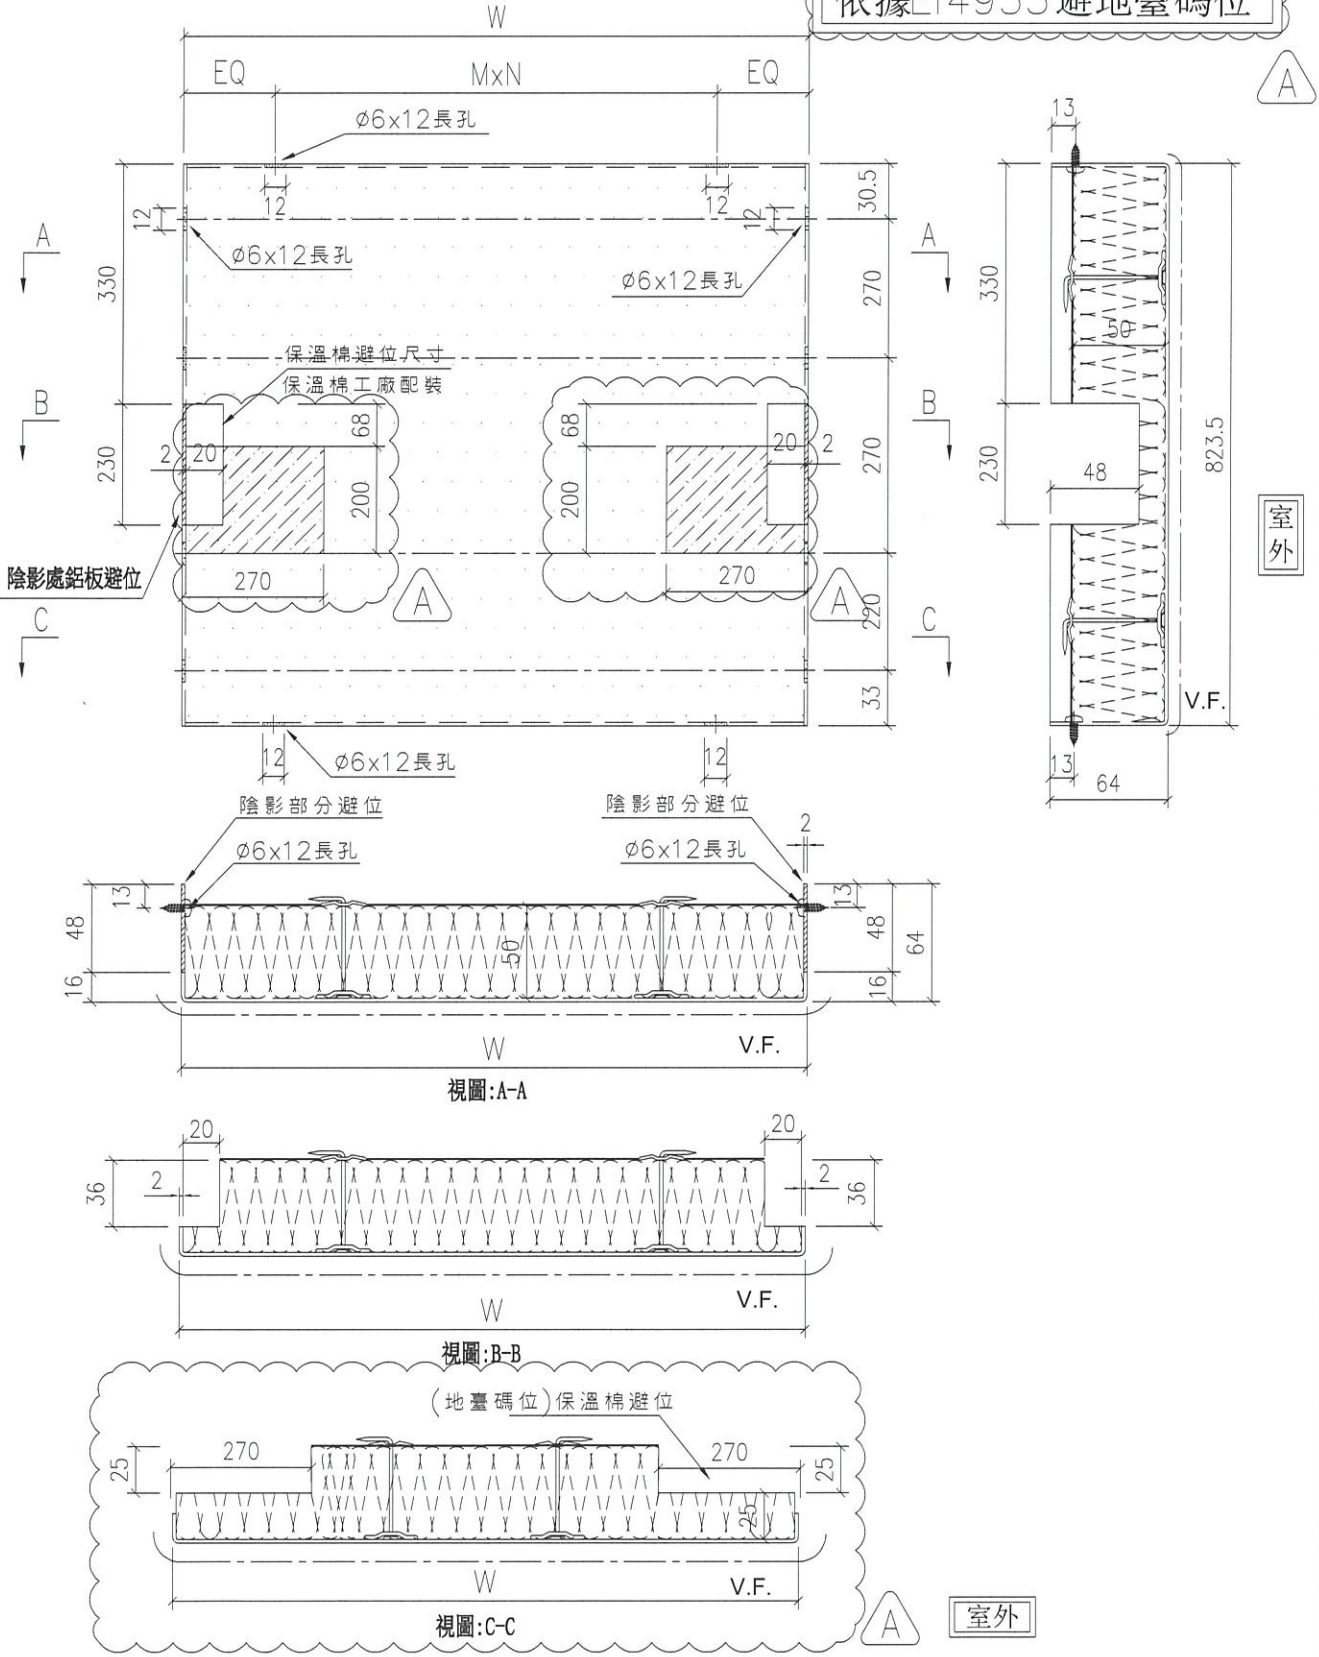

名稱	背板拆圖	制圖	陳敏聰	2022.03.21	修改	A	
材料	2mm鋁板	復核	謝永林	2022.03.26	日期	2022.08.12	
顏色	UCT542049SC-3(淺灰)	批准	Daniel		圖號	DBP-06	

