美特鋁質有限公司
MIDI ALUMINIUM FABRICATOR LTD.

工程指示 / 要求簡箋 ENGINEER INSTRUCTIONS(E.I.)

工程指示編號:	EI- 4603 **C**	**修改版本:**	**C**
	HK- 1168		
工程編號:	J 853	**工程名稱:**	大窩坪 (延坪道)
收件人:	生統	**發件人:**	Lai Sik Hung
工程項目:	幕牆 (T5座大貨) 單元件生產大貨	**日期:**	16/07/2022

☐ 原合約工程包	☐ 原合約工程加 / 減賬 QT-	☐ 新工程報價 QT-

信件批核號碼/圖紙參考編號:	**批核模具圖紙編號:**
客戶指示附件:	**管理內部批簽署:**

☐ 初步鋁料 B.M.	☐ 加工拆圖，然後生產	☐ 尺寸表
☐ 正式鋁料 B.M.	☐ 技術上資料／指示	☐ 報價
☐ 配件 B.M.	☐ 樣辦或貨品說明書	☐ 分判合約
☐ 其他:		

內容: **修訂C ： 修改欄河槽高度及邊企透氣孔**
修訂B ： 更正上懸窗窗撐款式及鎖點數量
修訂A ： 修改TH窗夾巴高度,新增陽台位幕牆

完成上列要求日期: ASAP

國內

☐ 生產技術總監	☐ 連附件	☑ 技術部	☑ 連附件	☐ 生產部	☐ 連附件
☐ 採購部	☐ 連附件	☑ 生產統籌部	☑ 連附件	☐ 報關組	☐ 連附件
☐ 質檢部	☐ 連附件	☐ 會計部	☐ 連附件	☐ 機械設計部	☐ 連附件
☑ 香港辦	☑ 連附件	☐ 其他:			

☐ 行政部	☐ 連附件	☐ 會計部	☐ 連附件	☐ 統籌部	☐ 連附件	☐ 工程部	☐ 連附件
☐ 採購部	☐ 連附件	☐ QS部	☐ 連附件	☐ 地盤管理	☐ 連附件	☐ 維修部	☐ 連附件

*發件人簽署：	*組別成員批核簽署：
傳遞編號：	項目經理簽署： 16/7/2022

圖則登記表
DRAWING REGISTER

工程名稱 Project Title:	延坪道住宅
	幕牆(T5座大貨)主企主橫&散料拆圖
工程編號 Project No:	**J-853**

分發予 Distributed To

	接收日期 Receiving Date (適用於客戶圖則)									
年										
月										
日										

	發出日期 Issued Date									
年	22	22	22	22						
月	4	5	5	7						
日	15	3	28	14						

圖則編號 Drg. No.	圖則名稱 Drawing Title		修訂編號 Revision No.								
CW-518b	單元件組裝圖	85	-	-	-	-						
CW-518b(1)	單元件組裝圖數據表	86	-	-	-	-						
CW-506	單元件組裝圖	87	-	-	-	-						
CW-506(1)	單元件組裝圖數據表	88	-	-	-	A						
CW-505a	單元件組裝圖	89	-	-	-	-						
CW-505a(1)	單元件組裝圖數據表	90	-	-	-	A						
CW-509	單元件組裝圖	91	-	-	-	-						
CW-509(1)	單元件組裝圖數據表	92	-	-	-	A						
CW-515a	單元件組裝圖	93	-	-	-	-						
CW-515a(1)	單元件組裝圖數據表	94	-	-	-	A						
CW-523	單元件組裝圖	95	-	-	-	-						
CW-523(1)	單元件組裝圖數據表	96	-	-	-	A						
CW-523c	單元件組裝圖	97	-	-	-	-						
CW-523c(1)	單元件組裝圖數據表	98	-	-	-	A						
CW-527	單元件組裝圖	99	-	-	-	-						
CW-527(1)	單元件組裝圖數據表	100	-	-	-	A						
CW-527a	單元件組裝圖	101	-	-	-	-						
CW-527a(1)	單元件組裝圖數據表	102	-	-	-	A						
CW-527b	單元件組裝圖	103	-	-	-	-						
CW-527b(1)	單元件組裝圖數據表	104	-	-	-	A						
CW-527c	單元件組裝圖	105	-	-	-	-						
CW-527c(1)	單元件組裝圖數據表	106	-	-	-	A						
CW-527d	單元件組裝圖	107	-	-	-	-						
CW-527d(1)	單元件組裝圖數據表	108	-	-	-	A						
CW-529	單元件組裝圖	109	-	-	-	-						
CW-529(1)	單元件組裝圖數據表	110	-	-	-	A						
CW-529a	單元件組裝圖	111	-	-	-	-						
CW-529a(1)	單元件組裝圖數據表	112	-	-	-	A						

圖則登記表
DRAWING REGISTER

工程名稱 Project Title:	延坪道住宅 幕牆(T5座大貨)主企主橫&散料拆圖
工程編號 Project No:	**J-853**

接收日期 Receiving Date (適用於客戶圖則)

年										
月										
日										

分發予 Distributed To

發出日期 Issued Date

年	22	22	22	22						
月	4	5	5	7						
日	15	3	28	14						

圖則編號 Drg. No.	圖則名稱 Drawing Title		修訂編號 Revision No.								
CW-529b	單元件組裝圖	113	-	-	-	-						
CW-529b(1)	單元件組裝圖數據表	114	-	-	-	A						
CW-529c	單元件組裝圖	115	-	-	-	A						
CW-529c(1)	單元件組裝圖數據表	116	-	-	-	A						
CW-529d	單元件組裝圖	117	-	-	-	-						
CW-529d(1)	單元件組裝圖數據表	118	-	-	-	A						
CW-525	單元件組裝圖	119	-	-	-	-						
CW-525(1)	單元件組裝圖數據表	120	-	-	-	A						
CW-525d	單元件組裝圖	121	-	-	-	-						
CW-525d(1)	單元件組裝圖數據表	122	-	-	-	A						
CW-517Z	單元件組裝圖	123	-	-	-	A						
CW-517Z(1)	單元件組裝圖數據表	124	-	-	-	-						
CW-517cZ	單元件組裝圖	125	-	-	-	-						
CW-517cZ(1)	單元件組裝圖數據表	126	-	-	-	-						
CW-517dZ	單元件組裝圖	127	-	-	-	-						
CW-517dZ(1)	單元件組裝圖數據表	128	-	-	-	-						
CW-PTBB50	單元件組裝圖	129	-	-	-	A						
CW-PTBB50(1)	單元件組節點圖	130	-	-	-	-						
CW-PTBB50(2)	單元件組裝圖數據表	131	-	-	-	-						
CW-PTBB50a	單元件組裝圖	132	-	-	-	A						
CW-PTBB50a(1)	單元件組節點圖	133	-	-	-	-						
CW-PTBB50a(2)	單元件組裝圖數據表	134	-	-	-	-						
CW-PTBB50b	單元件組裝圖	135	-	-	-	A						
CW-PTBB50b(1)	單元件組節點圖	136	-	-	-	-						
CW-PTBB50b(2)	單元件組裝圖數據表	137	-	-	-	-						
CW-PTBB37	單元件組裝圖	138	-	-	-	A						
CW-PTBB37(1)	單元件組節點圖	139	-	-	-	-						
CW-PTBB37(2)	單元件組裝圖數據表	140	-	-	-	-						

圖則登記表
DRAWING REGISTER

工程名稱 Project Title:	延坪道住宅
	幕牆(T5座大貨)主企主橫&散料拆圖
工程編號 Project No:	**J-853**

分發予 Distributed To

接收日期 Receiving Date (適用於客戶圖則)

年										
月										
日										

發出日期 Issued Date

年	22	22	22	22						
月	4	5	5	7						
日	15	3	28	14						

圖則編號 Drg. No.	圖則名稱 Drawing Title		修訂編號 Revision No.								
CW-PTBB37a	單元件組裝圖	141	-	A	-	A					
CW-PTBB37a(1)	單元件組節點圖	142	-	-	-	-					
CW-PTBB37a(2)	單元件組裝圖數據表	143	-	-	-	-					
CW-PTBB25	單元件組裝圖	144	-	-	-	A					
CW-PTBB25(1)	單元件組節點圖	145	-	-	-	-					
CW-PTBB25(2)	單元件組裝圖數據表	146	-	-	-	-					
CW-PTBB25a	單元件組裝圖	147	-	A	-	A					
CW-PTBB25a(1)	單元件組節點圖	148	-	-	-	-					
CW-PTBB25a(2)	單元件組裝圖數據表	149	-	-	-	-					
CW-PTBB11	單元件組裝圖	150	-	-	-	A					
CW-PTBB11(1)	單元件組節點圖	151	-	-	-	-					
CW-PTBB11(2)	單元件組裝圖數據表	152	-	-	-	-					
CW-PTBB11a	單元件組裝圖	153	-	-	-	A					
CW-PTBB11a(1)	單元件組節點圖	154	-	A	-	-					
CW-PTBB11a(2)	單元件組裝圖數據表	155	-	A	-	-					
CW-PTMB37	單元件組裝圖	156	-	-	-	A					
CW-PTMB37(1)	單元件組節點圖	157	-	-	-	-					
CW-PTMB37(2)	單元件組裝圖數據表	158	-	-	-	-					
CW-PTMG06	單元件組裝圖	159	-	-	-	A					
CW-PTMG06(1)	單元件組節點圖	160	-	-	-	-					
CW-PTMG06(2)	單元件組裝圖數據表	161	-	-	-	-					
CW-PTMG06a	單元件組裝圖	162	-	-	-	A					
CW-PTMG06a(1)	單元件組節點圖	163	-	-	-	-					
CW-PTMG06a(2)	單元件組裝圖數據表	164	-	-	-	-					
CW-PTMG06b	單元件組裝圖	165	-	-	-	A					
CW-PTMG06b(1)	單元件組節點圖	166	-	-	-	-					
CW-PTMG06b(2)	單元件組裝圖數據表	167	-	-	-	-					
CW-PTZMG06	單元件組裝圖	168	-	-	-	A					

圖則登記表
DRAWING REGISTER

工程名稱 Project Title:	延坪道住宅
	幕牆(T5座大貨)主企主橫&散料拆圖
工程編號 Project No:	**J-853**

分發予 Distributed To

接收日期 Receiving Date (適用於客戶圖則)

年										
月										
日										

發出日期 Issued Date

年	22	22	22	22						
月	4	5	5	7						
日	15	3	28	14						

圖則編號 Drg. No.	圖則名稱 Drawing Title		修訂編號 Revision No.								
CW-PTZMG06(1)	單元件組節點圖	169	-	-	-	-					
CW-PTZMG06(2)	單元件組裝圖數據表	170	-	-	-	-					
CW-PTZMG06a	單元件組裝圖	171	-	-	-	A					
CW-PTZMG06a(1)	單元件組節點圖	172	-	-	-	-					
CW-PTZMG06a(2)	單元件組裝圖數據表	173	-	-	-	-					
CW-PTZMG06b	單元件組裝圖	174	-	-	-	A					
CW-PTZMG06b(1)	單元件組節點圖	175	-	-	-	-					
CW-PTZMG06b(2)	單元件組裝圖數據表	176	-	-	-	-					
CW-PRMG06	單元件組裝圖	177	-	-	-	A					
CW-PRMG06(1)	單元件組節點圖	178	-	-	-	-					
CW-PRMG06(2)	單元件組裝圖數據表	179	-	-	-	-					
CW-PRMG06a	單元件組裝圖	180	-	-	-	A					
CW-PRMG06a(1)	單元件組節點圖	181	-	-	-	-					
CW-PRMG06a(2)	單元件組裝圖數據表	182	-	-	-	-					
CW-PRMB06	單元件組裝圖	183	-	-	A	A					
CW-PRMB06(1)	單元件組節點圖	184	-	-	-	-					
CW-PRMB06(2)	單元件組裝圖數據表	185	-	-	-	-					
CW-PRMB06a	單元件組裝圖	186	-	-	-	A					
CW-PRMB06a(1)	單元件組節點圖	187	-	-	-	-					
CW-PRMB06a(2)	單元件組裝圖數據表	188	-	-	-	-					
CW-PRMB06b	單元件組裝圖	189	-	-	-	A					
CW-PRMB06b(1)	單元件組節點圖	190	-	-	-	-					
CW-PRMB06b(2)	單元件組裝圖數據表	191	-	-	-	-					
CW-PRMB06c	單元件組裝圖	192	-	-	-	A					
CW-PRMB06c(1)	單元件組節點圖	193	-	-	-	-					
CW-PRMB06c(2)	單元件組裝圖數據表	194	-	-	-	-					
CW-PRMB06d	單元件組裝圖	195	-	-	-	A					
CW-PRMB06d(1)	單元件組節點圖	196	-	-	-	-					

圖則登記表
DRAWING REGISTER

工程名稱 Project Title:	延坪道住宅
	幕牆(T5座大貨)主企主橫&散料拆圖
工程編號 Project No:	**J-853**

接收日期 Receiving Date (適用於客戶圖則)

年										
月										
日										

分發予 Distributed To

發出日期 Issued Date

年	22	22	22	22						
月	4	5	5	7						
日	15	3	28	14						

圖則編號 Drg. No.	圖則名稱 Drawing Title		修訂編號 Revision No.								
CW-PRMB06d(2)	單元件組裝圖數據表	197	-	-	-	-					
CW-PTMB26	單元件組裝圖	198	-	-	-	A					
CW-PTMB26(1)	單元件組節點圖	199	-	-	-	-					
CW-PTMB26(2)	單元件組裝圖數據表	200	-	-	-	-					
CW-PTMB26b	單元件組裝圖	201	-	-	-	A					
CW-PTMB26b(1)	單元件組節點圖	202	-	-	-	-					
CW-PTMB26b(2)	單元件組裝圖數據表	203	-	-	-	-					
CW-PLBG06	單元件組裝圖	204	-	-	-	A					
CW-PLBG06(1)	單元件組節點圖	205	-	-	-	-					
CW-PLBG06(2)	單元件組裝圖數據表	206	-	-	-	-					
CW-PLBG06a	單元件組裝圖	207	-	-	-	A					
CW-PLBG06a(1)	單元件組節點圖	208	-	-	-	-					
CW-PLBG06a(2)	單元件組裝圖數據表	209	-	-	-	-					
CW-PLBG06b	單元件組裝圖	210	-	-	-	A					
CW-PLBG06b(1)	單元件組節點圖	211	-	-	-	-					
CW-PLBG06b(2)	單元件組裝圖數據表	212	-	-	-	-					
CW-PLBG06d	單元件組裝圖	213	-	-	-	A					
CW-PLBG06d(1)	單元件組節點圖	214	-	-	-	-					
CW-PLBG06d(2)	單元件組裝圖數據表	215	-	-	-	-					
CW-PLBB04	單元件組裝圖	216	-	-	-	A					
CW-PLBB04(1)	單元件組節點圖	217	-	-	-	-					
CW-PLBB04(2)	單元件組裝圖數據表	218	-	-	-	-					
CW-PTBG20	單元件組裝圖	219	-	-	-	A					
CW-PTBG20(1)	單元件組節點圖	220	-	-	-	-					
CW-PTBG20(2)	單元件組裝圖數據表	221	-	-	-	-					
CW-PTBG20b	單元件組裝圖	222	-	-	-	A					
CW-PTBG20b(1)	單元件組節點圖	223	-	-	-	-					
CW-PTBG20b(2)	單元件組裝圖數據表	224	-	-	-	-					

圖則登記表
DRAWING REGISTER

工程名稱 Project Title:	延坪道住宅
	幕牆(T5座大貨)主企主橫&散料拆圖
工程編號 Project No:	**J-853**

接收日期 Receiving Date (適用於客戶圖則)

年										
月										
日										

分發予 Distributed To

發出日期 Issued Date

年	22	22	22	22						
月	4	5	5	7						
日	15	3	28	14						

圖則編號 Drg. No.	圖則名稱 Drawing Title		修訂編號 Revision No.									
CW-PTBG36Z	單元件組裝圖	225	-	-	-	A						
CW-PTBG36Z(1)	單元件組節點圖	226	-	-	-	-						
CW-PTBG36Z(2)	單元件組裝圖數據表	227	-	-	-	-						
CW-PTBG36Za	單元件組裝圖	228	-	-	-	A						
CW-PTBG36Za(1)	單元件組節點圖	229	-	-	-	-						
CW-PTBG36Za(2)	單元件組裝圖數據表	230	-	-	-	-						
X85975-01L	梗邊企加工圖	231	-	-	-	-						
X85975-01R	梗邊企加工圖	232	-	-	-	-						
X85975-01aL	梗邊企加工圖	233	-	-	-	-						
X85975-01aR	梗邊企加工圖	234	-	-	-	-						
X85975-01a	梗邊企加工圖	235	-	-	-	-						
X85975-01bL	梗邊企加工圖	236	-	-	-	-						
X85975-01bR	梗邊企加工圖	237	-	-	-	-						
X85971-01	梗公企加工圖	238	-	-	-	-						
X85971-01a	梗公企加工圖	239	-	-	-	-						
X85971-02a	梗公企加工圖	240	-	-	-	-						
X85971-01b	梗公企加工圖	241	-	-	-	-						
X85972-01	梗母企加工圖	242	-	-	-	-						
X85972-02	梗母企加工圖	243	-	-	-	-						
X85972-01a	梗母企加工圖	244	-	-	-	-						
X85972-02a	梗母企加工圖	245	-	-	-	-						
X85972-01b	梗母企加工圖	246	-	-	-	-						
X85978-02Z	轉角梗母企	247	-	-	-	-						
X85978-02aZ	轉角梗母企	248	-	-	-	-						
X85979-02Z	转角梗企装饰线	249	-	-	-	-						
X85979-02aZ	转角梗企装饰线	250	-	-	-	-						
X85976-01L	生邊企加工圖	251	-	-	A	B						
X85976-01R	生邊企加工圖	252	-	-	A	B						

圖則登記表
DRAWING REGISTER

工程名稱 Project Title:	延坪道住宅
	幕牆(T5座大貨)主企主橫&散料拆圖
工程編號 Project No:	**J-853**

接收日期 Receiving Date (適用於客戶圖則)

年										
月										
日										

分發予 Distributed To

發出日期 Issued Date

年	22	22	22	22						
月	4	5	5	7						
日	15	3	28	14						

圖則編號 Drg. No.	圖則名稱 Drawing Title		修訂編號 Revision No.									
X85976-01RZ	生邊企加工圖	253	-	-	A	B						
X85976-02L	生邊企加工圖	254	-	-	-	A						
X85976-02R	生邊企加工圖	255	-	-	-	A						
X85976-03	生邊企加工圖	256	-	A	-	A						
X85976-04L	生邊企加工圖	257	-	-	A	B						
X85976-04R	生邊企加工圖	258	-	-	A	B						
X85976-01aL	生邊企加工圖	259	-	A	B	C						
X85976-01aR	生邊企加工圖	260	-	A	B	C						
X85976-01aRZ	生邊企加工圖	261	-	-	A	B						
X85976-02aL	生邊企加工圖	262	-	-	-	A						
X85976-02aR	生邊企加工圖	263	-	-	-	A						
X85976-04aL	生邊企加工圖	264	-	-	A	B						
X85976-04aR	生邊企加工圖	265	-	-	A	B						
X85976-01bL	生邊企加工圖	266	-	-	A	B						
X85976-01bRZ	生邊企加工圖	267	-	-	A	B						
X85976-02bL	生邊企加工圖	268	-	-	-	A						
X85976-02bR	生邊企加工圖	269	-	-	-	A						
X85976-04bL	生邊企加工圖	270	-	-	A	B						
X85976-04bR	生邊企加工圖	271	-	-	A	B						
X85973-01	生公企加工圖	272	-	-	A	B						
X85973-01Z	生公企加工圖	273	-	-	A	B						
X85973-02	生公企加工圖	274	-	-	-	A						
X85973-03	生公企加工圖	275	-	A	-	B						
X85973-01a	生公企加工圖	276	-	-	A	B						
X85973-01aZ	生公企加工圖	277	-	-	A	B						
X85973-02a	生公企加工圖	278	-	-	-	A						
X85973-03a	生公企加工圖	279	-	A	-	B						
X85973-01b	生公企加工圖	280	-	-	A	B						

圖則登記表
DRAWING REGISTER

工程名稱 Project Title:	延坪道住宅
	幕牆(T5座大貨)主企主橫&散料拆圖
工程編號 Project No:	**J-853**

接收日期 Receiving Date (適用於客戶圖則)

年										
月										
日										

分發予 Distributed To

發出日期 Issued Date

年	22	22	22	22						
月	4	5	5	7						
日	15	3	28	14						

圖則編號 Drg. No.	圖則名稱 Drawing Title		修訂編號 Revision No.								
X85973-01bZ	生公企加工圖	281	-	-	A	B					
X85973-03b	生公企加工圖	282	-	A	-	B					
X85974-01	生母企加工圖	283	-	-	A	B					
X85974-01Z	生母企加工圖	284	-	-	A	B					
X85974-03	生母企加工圖	285	-	A	-	B					
X85974-01a	生母企加工圖	286	-	-	A	B					
X85974-01aZ	生母企加工圖	287	-	-	A	B					
X85974-03a	生母企加工圖	288	-	A	-	B					
X85974-01b	生母企加工圖	289	-	-	A	B					
X85974-01bZ	生母企加工圖	290	-	-	A	B					
X85974-03b	生母企加工圖	291	-	A	-	B					
X85977-01	轉角公企	292	-	-	-	A					
X85977-01a	轉角公企	293	-	-	-	A					
X85980-01	转角生企装饰线	294	-	-	A	-					
X85980-01a	转角生企装饰线	295	-	-	A	-					
X85982-01L-501	頂橫料加工圖	296	-	-	-	-					
X85982-01R-506	頂橫料加工圖	297	-	A	-	-					
X85982-01-503	頂橫料加工圖	298	-	-	-	-					
X85982-02-517	頂橫料加工圖	299	-	-	-	-					
X85982-03-37	頂橫料加工圖	300	-	-	-	-					
X85982-03L-06	頂橫料加工圖	301	-	-	-	-					
X85982-03R-06	頂橫料加工圖	302	-	-	-	-					
X85982-03W-06	頂橫料加工圖	303	-	-	-	-					
X85982-03Z-36	頂橫料加工圖	304	-	-	-	-					
X85983-01-501	雙梗中橫料加工圖	305	-	-	-	-					
X85983-02-517	雙梗中橫料加工圖	306	-	-	-	-					
X85983-01-504dL	雙梗中橫料加工圖	307	-	A	-	-					
X85983-02-517dL	雙梗中橫料加工圖	308	-	A	-	-					

圖則登記表
DRAWING REGISTER

工程名稱 Project Title:	延坪道住宅 幕牆(T5座大貨)主企主橫&散料拆圖
工程編號 Project No:	**J-853**

接收日期 Receiving Date (適用於客戶圖則)

年										
月										
日										

分發予 Distributed To

發出日期 Issued Date

年	22	22	22	22						
月	4	5	5	7						
日	15	3	28	14						

圖則編號 Drg. No.	圖則名稱 Drawing Title		修訂編號 Revision No.								
X85983-01-501dR	雙梗中橫料加工圖	309	-	A	-	-					
X85983-01-513dW	雙梗中橫料加工圖	310	-	A	-	-					
X85984-03-37	上梗下生中橫加工圖	311	-	-	A	-					
X85984-03L-06	上梗下生中橫加工圖	312	-	-	A	-					
X85984-03R-06	上梗下生中橫加工圖	313	-	-	A	-					
X85984-03Z-36	上梗下生中橫加工圖	314	-	-	A	-					
X85984-03L-06dL	上梗下生中橫加工圖	315	-	A	B	-					
X85984-03R-06dR	上梗下生中橫加工圖	316	-	A	B	-					
X85985-03-37	上生下梗中橫加工圖	317	-	A	B	-					
X85985-03L-06	上生下梗中橫加工圖	318	-	A	B	-					
X85985-03R-06	上生下梗中橫加工圖	319	-	A	B	-					
X85985-03Z-36	上生下梗中橫加工圖	320	-	A	B	-					
X85981-01-501	底橫料加工圖	321	-	-	-	-					
X85981-02-517	底橫料加工圖	322	-	-	-	-					
X85981-03-37	底橫料加工圖	323	-	-	A	-					
X85981-03Z-36	底橫料加工圖	324	-	-	A	-					
X85989-01-501	扣蓋加工圖	325	-	-	A	-					
X85989-01-501(1)	扣蓋數據表	326	-	-	-	-					
X85989-01-504L	扣蓋加工圖	327	-	-	A	-					
X85989-01-37R	扣蓋加工圖	328	-	-	A	-					
X85989-01-513W	扣蓋加工圖	329	-	-	A	-					
X85988-01-501	扣蓋加工圖	330	-	-	A	-					
X85988-01-501(1)	扣蓋數據表	331	-	-	-	-					
X85991-01L	單玻線加工圖	332	-	-	A	-					
X85991-01R	單玻線加工圖	333	-	-	A	-					
UN-BM2	單玻骨加工圖	334	-	-	-	A					
UN-BM2(1)	單玻骨數據表	335	-	-	-	-					
UN-BM2R	單玻骨加工圖	336	-	-	-	A					

圖則登記表
DRAWING REGISTER

工程名稱 Project Title:	延坪道住宅
	幕牆(T5座大貨)主企主橫&散料拆圖
工程編號 Project No:	**J-853**

接收日期 Receiving Date (適用於客戶圖則)

年										
月										
日										

分發予 Distributed To

發出日期 Issued Date

年	22	22	22	22						
月	4	5	5	7						
日	15	3	28	14						

圖則編號 Drg. No.	圖則名稱 Drawing Title		修訂編號 Revision No.								
UN-BM2R(1)	單玻骨數據表	337	-	-	-	-					
UN-DM2	雙玻骨加工圖	338	-	-	A	-					
UN-DM2(1)	雙玻骨數據表	339	-	-	-	-					
UN-DM2R	雙玻骨加工圖	340	-	-	A	-					
UN-DM2R(1)	雙玻骨數據表	341	-	-	-	-					
UN-BM1ZR	轉角生玻骨(單玻)	342	-	-	-	-					
UN-DM1ZR	轉角生玻骨(雙玻)	343	-	-	-	-					
TB-01	中間用套芯	344	-	-	A	-					
TB-01ZL	轉角用套芯	345	-	-	A	-					
TB-01ZR	轉角用套芯	346	-	-	A	-					
LB-01	3mm鋁巴	347	-	-	A	-					
KM-GM01	掛碼	348	-	-	A	-					
KM-GM01(1)	掛碼數據表	349	-	-	-	-					
KM-GM02	掛碼	350	-	-	A	-					
KM-GM02(1)	掛碼數據表	351	-	-	-	-					
KM-GM03	掛碼	352	-	-	-	-					
KM-GM04	掛碼	353	-	-	-	-					
LUC-01	欄河槽加工圖	354	-	-	A	-					
LUC-02Z	欄河槽加工圖	355	-	-	-	-					
UN-AG01	鋁角加工圖	356	-	-	A	-					
UN-AG02	鋁角加工圖	357	-	-	-	-					
SS-03-01	加力巴(企料用)36"用	358	-	-	A	-					
SS-03-02	加力巴(企料用)28"用	359	-	-	A	-					
UN-GB01	吊船碼用鋼巴(梗窗用)	360	-	取消		-					
UN-GB02	吊船碼用鋼巴(生窗用)	361	-	取消		-					
SS-04	擋水巴	362	-	-	-	-					
SS-04(1)	擋水巴數據表	363	-	-	-	-					
SS-05	擋水巴	364	-	-	-	-					

圖則登記表
DRAWING REGISTER

工程名稱 Project Title:	延坪道住宅
	幕牆(T5座大貨)主企主橫&散料拆圖
工程編號 Project No:	**J-853**

分發予 Distributed To

	接收日期 Receiving Date (適用於客戶圖則)									
年										
月										
日										

	發出日期 Issued Date									
年	22	22	22	22						
月	4	5	5	7						
日	15	3	28	14						

圖則編號 Drg. No.	圖則名稱 Drawing Title		修訂編號 Revision No.								
SS-05(1)	擋水巴數據表	365	-	-	-	-						
AG-05Z	擋水鋁角(水槽料用)	366	-	-	-	-						
AG-05Z(1)	擋水鋁角(水槽料用)	367	-	-	-	-						
UN-AG01Z	轉角裝飾線頂底用	368	-	-	-	-						
UN-AG01ZR	轉角裝飾線頂底用	369	-	-	-	-						
UN-AG02Z	20*15*3mm鋁角(轉用收背板)	370	-	-	-	-						
UN-AG02ZR	20*15*3mm鋁角(轉用收背板)	371	-	-	-	-						
UN-Z01	Z字碼	372	-	-	A	-						
UN-Z01(1)	Z字碼數據表	373	-	-	-	-						
UN-Z02	Z字碼	374	-	-	A	-						
UN-Z02(1)	Z字碼數據表	375	-	-	-	-						
UN-Z03	Z字碼	376	-	-	A	-						
UN-Z03(1)	Z字碼數據表	377	-	-	-	-						
UN-Z04	Z字碼	378	-	-	A	-						
J853-J001	J853-單元件胶条組裝圖(1)	379	-	-	-	-						
J853-J002	J853-單元件胶条組裝圖(2)	380	-	-	-	-						
CW-PTBB37aB	單元件組裝圖	381	新增		-	A						
CW-PTBB37aB(1)	單元件組節點圖	382	新增		-	-						
CW-PTBB37aB(2)	單元件組裝圖數據表	383	新增		-	-						
CW-PTBB25aB	單元件組裝圖	384	新增		-	A						
CW-PTBB25aB(1)	單元件組節點圖	385	新增		-	-						
CW-PTBB25aB(2)	單元件組裝圖數據表	386	新增		-	-						
X85976-01aBL	生邊企加工圖	387	新增		A	B						
X85976-01aBR	生邊企加工圖	388	新增		A	B						
CW-502T	單元件組裝圖	389	-	新增		-						
CW-502T(1)	單元件組裝圖數據表	390	-	新增		-						
CW-503T	單元件組裝圖	391	-	新增		-						
CW-503T(1)	單元件組裝圖數據表	392	-	新增		-						

圖則登記表
DRAWING REGISTER

工程名稱 Project Title:	延坪道住宅
	幕牆(T5座大貨)主企主橫&散料拆圖
工程編號 Project No:	**J-853**

分發予 Distributed To

	接收日期 Receiving Date (適用於客戶圖則)									
年										
月										
日										

	發出日期 Issued Date									
年	22	22	22	22						
月	4	5	5	7						
日	15	3	28	14						

圖則編號 Drg. No.	圖則名稱 Drawing Title		修訂編號 Revision No.							
CW-506T	單元件組裝圖	393	-	新增	-					
CW-506T(1)	單元件組裝圖數據表	394	-	新增	-					
CW-509T	單元件組裝圖	395	-	新增	-					
CW-509T(1)	單元件組裝圖數據表	396	-	新增	-					
CW-PTBB04Q	單元件組裝圖	397	-	新增	-					
CW-PTBB04Q(1)	單元件組裝圖數據表	398	-	新增	-					
CW-PTBB04T	單元件組裝圖	399	-	新增	A					
CW-PTBB04T(1)	單元件組節點圖	400	-	新增	-					
CW-PTBB04T(2)	單元件組裝圖數據表	401	-	新增	-					
CW-PTBG06T	單元件組裝圖	402	-	新增	A					
CW-PTBG06T(1)	單元件組節點圖	403	-	新增	-					
CW-PTBG06T(2)	單元件組裝圖數據表	404	-	新增	-					
CW-PTMB06T	單元件組裝圖	405	-	新增	A					
CW-PTMB06T(1)	單元件組節點圖	406	-	新增	-					
CW-PTMB06T(2)	單元件組裝圖數據表	407	-	新增	-					
CW-PTMG06T	單元件組裝圖	408	-	新增	A					
CW-PTMG06T(1)	單元件組節點圖	409	-	新增	-					
CW-PTMG06T(2)	單元件組裝圖數據表	410	-	新增	-					
X85975-01QL	梗邊企加工圖	411	-	新增	-					
X85975-01QR	梗邊企加工圖	412	-	新增	-					
X85975-01TL	梗邊企加工圖	413	-	新增	-					
X85975-01TR	梗邊企加工圖	414	-	新增	-					
X85972-01T	梗母企加工圖	415	-	新增	-					
X85972-02T	梗母企加工圖	416	-	新增	-					
X85972-01T	梗公企加工圖	417	-	新增	-					
X85976-02TL	生邊企加工圖	418	-	新增	A					
X85976-02TR	生邊企加工圖	419	-	新增	A					

圖則登記表
DRAWING REGISTER

工程名稱 Project Title:	延坪道住宅
	幕牆(T5座大貨)主企主橫&散料拆圖
工程編號 Project No:	**J-853**

接收日期 Receiving Date (適用於客戶圖則)

年										
月										
日										

分發予 Distributed To

發出日期 Issued Date

年	22	22	22	22						
月	4	5	5	7						
日	15	3	28	14						


圖則編號 Drg. No.	圖則名稱 Drawing Title		修訂編號 Revision No.							
X85976-03TR	生邊企加工圖	420	-	新增	A					
X85973-02T	生公企加工圖	421	-	新增	A					
X85973-03T	生公企加工圖	422	-	新增	A					
X85974-03T	生母企加工圖	423	-	新增	A					
X85982-03-04Q	頂橫料加工圖	424	-	新增	-					
X85983-04Q	雙梗中橫料加工圖	425	-	新增	-					
X85983-01-506T	雙梗中橫料加工圖	426	-	新增	-					
X85983-01-502T	雙梗中橫料加工圖	427	-	新增	-					
X85981-01-506T	底橫料加工圖	428	-	新增	-					
X85984-03L-04T	上梗下生中橫加工圖	429	-	新增	-					
X85984-03L-06T	上梗下生中橫加工圖	430	-	新增	-					
X85984-03R-06T	上梗下生中橫加工圖	431	-	新增	-					
X85985-03L-04T	上生下梗中橫加工圖	432	-	新增	-					
X85985-03L-06T	上生下梗中橫加工圖	433	-	新增	-					
X85985-03R-06T	上生下梗中橫加工圖	434	-	新增	-					
X85981-03-04T	底橫料加工圖	435	-	新增	-					
UN-DB-101	鎖扣T005墊巴	436	-	新增	-					

EG－DWG3

美特鋁質 有限公司
MIDI Aluminium Fabricator Ltd.

CW－506

工程號	J853	地盤	延坪道住宅

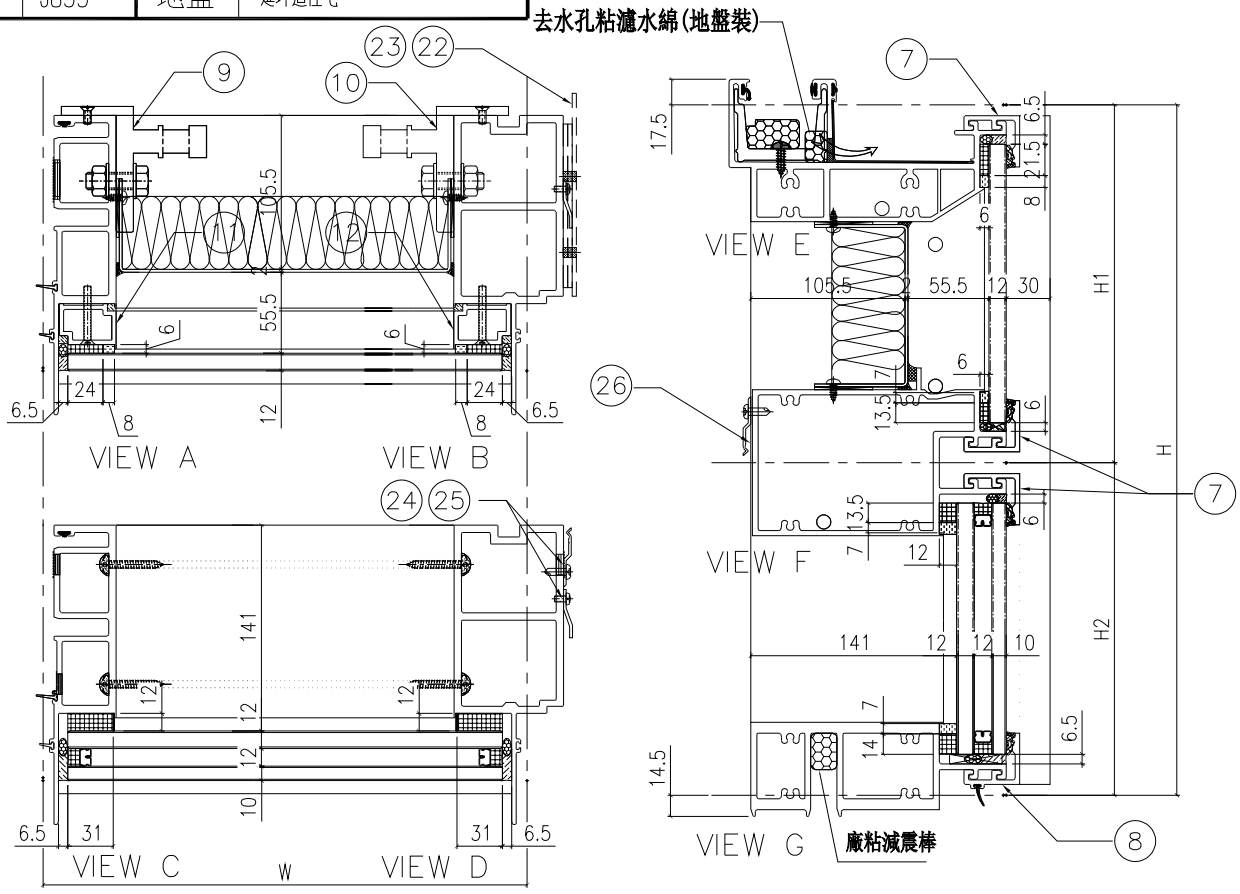

配件清單名稱	顏色	數量	備注
#10x5/8"圓頭鋼牙	A4-70	24	修背板用(300mmC/C)
#14x1-1/2"圓頭鋼牙	A4-70	24	修橫料
M5x40mm平頭機絲	A4-70	8	仝梗玻璃骨用
M5x12mm平頭機絲	A4-70	4	固定掛碼到企料上
M12x40mm六角螺栓	A4-70	4	企料鋁碼用(配1螺母,1平介,1彈介)
3/16x3/4"圓頭機絲	A4-70	4	修擋水巴
#10x5/8"圓頭鋼牙	A4-70	16	修Z字碼(每個2料)
#10x5/8"圓頭鋼牙	A4-70	11	修雙拼Z字碼(300mm c/c)
#10x5/8"圓頭鋼牙	A4-70	8	修Z字碼(橫料用)每個2料

分格W	分格H	分格H1	分格H2			
1250	3150	957.5	2192.5			

A版修改圖號

序號	名稱	加工圖號	數量	長度	備註	模號
1	梗母企	X85972-01	1	3157		X859722
2	梗邊企	X85975-01R A	1	3157		X85975
3	頂橫	X85982-01R-506	1	1267.5		X85982
4	上梗下梗中橫	X85983-01-506	1	1227		X85983
6	底橫	X85981-01-506	1	1227		X85981
7	扣蓋（頂）	X85989-01-506	3	1228		X85989
8	扣蓋（底）	X85988-01-506	1	1228		X85988
9	掛碼	KM-GM01	1	200		X85998
10	掛碼	KM-GM02	1	200		X85998
11	梗玻骨(單玻)	X85991-01L	1	862.5		X85991
12	梗玻骨(單玻)	X85991-01R	1	862.5		X85991
22	擋水巴	SS-04	2	117		3mm鋁板
23	擋水巴	SS-05	1	172		3mm鋁板
24	Z字碼	UN-Z02	9	50		
25	Z字碼	UN-Z03-01	1	2990		
26	Z字碼	UN-Z01	4	50		


名稱	單元件組裝圖數據表	制圖	陳俊賢	2021.11.03	修改	A		
材料		復核	謝永林	2021.11.30	日期	2022.7.14		
顏色	JMQ213457(三塗)	批准	胡哥		圖號	CW－506(1)		

EG－DWG3

美特鋁質 有限公司
MIDI Aluminium Fabricator Ltd.

CW－505a

工程號	J853	地盤	延坪道住宅

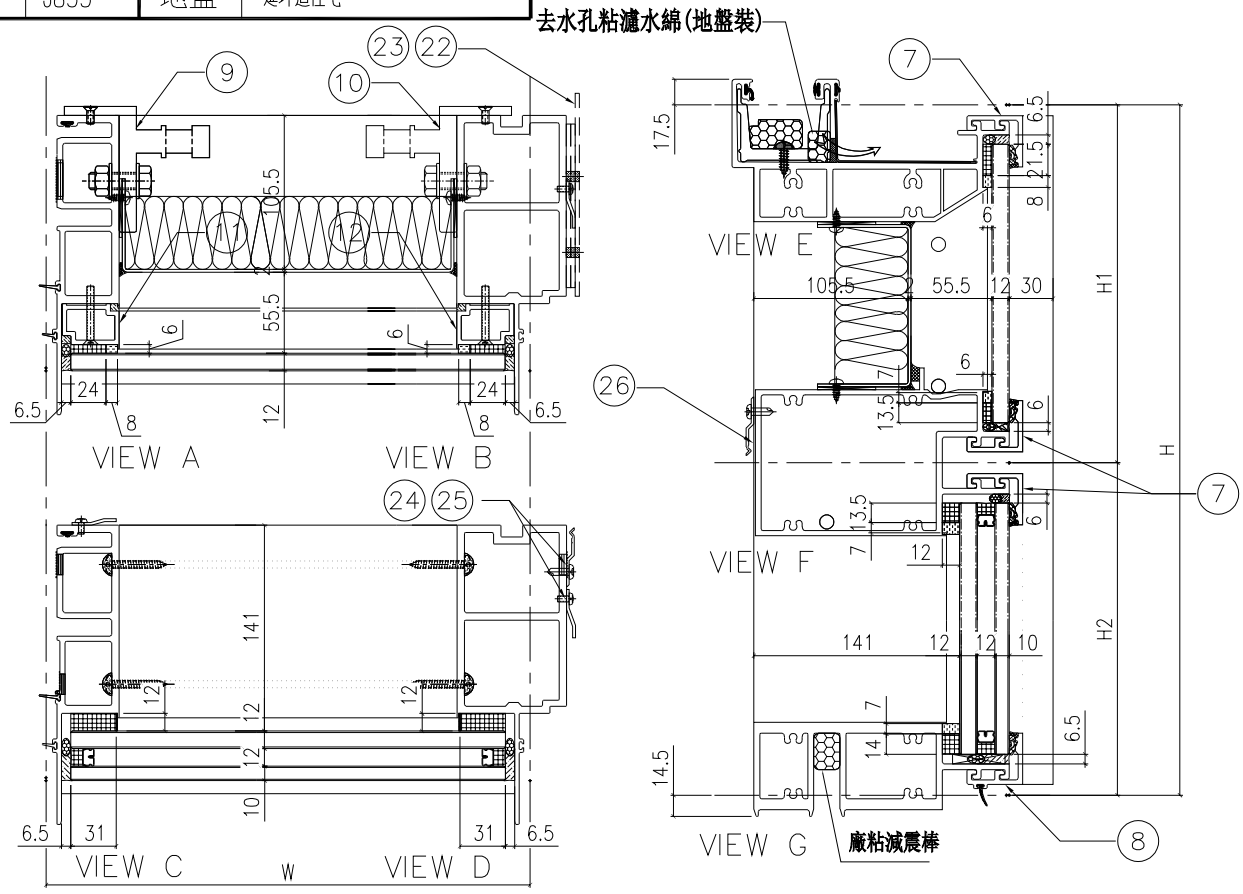

配件清單名稱	顏色	數量	備注
#10x5/8"圓頭鋼牙	A4-70	24	修背板用(300mmC/C)
#14x1-1/2"圓頭鋼牙	A4-70	24	修橫料
M5x40mm平頭機絲	A4-70	8	仝梗玻璃骨用
M5x12mm平頭機絲	A4-70	4	固定掛碼到企料上
M12x40mm六角螺栓	A4-70	4	企料鋁碼用(配1螺母,1平介,1彈介)
3/16x3/4"圓頭機絲	A4-70	4	修擋水巴
#10x5/8"圓頭鋼牙	A4-70	16	修Z字碼(每個2料)
#10x5/8"圓頭鋼牙	A4-70	11	修雙拼Z字碼(300mm c/c)
#10x5/8"圓頭鋼牙	A4-70	8	修Z字碼(橫料用)每個2料

A版修改圖號

分格W	分格H	分格H1	分格H2			
1150	3300	957.5	2342.5			
序號	名稱	加工圖號	數量	長度	備註	模號
1	梗母企	X85972-01a	1	3307		X859722
2	梗邊企	~~X85975-01aR~~ A	1	3307		X85975
3	頂橫	X85982-01R-505	1	1167.5		X85982
4	上梗下梗中橫	X85983-01-505	1	1127		X85983
6	底橫	X85981-01-505	1	1127		X85981
7	扣蓋（頂）	X85989-01-505	3	1128		X85989
8	扣蓋（底）	X85988-01-505	1	1128		X85988
9	掛碼	KM-GM01	1	200		X85998
10	掛碼	KM-GM02	1	200		X85998
11	梗玻骨(單玻)	X85991-01L	1	862.5		X85991
12	梗玻骨(單玻)	X85991-01R	1	862.5		X85991
22	擋水巴	SS-04	2	117		3mm鋁板
23	擋水巴	SS-05	1	172		3mm鋁板
24	Z字碼	UN-Z02	8	50		
25	Z字碼	UN-Z03-02	1	3140		
26	Z字碼	UN-Z01	4	50		


名稱	單元件組裝圖數據表	制圖	陳俊賢	2021.11.03	修改	A		
材料		復核	謝永林	2021.11.30	日期	2022.7.14		
顏色	JMQ213457(三塗)	批准	胡哥		圖號	CW－505a(1)		

EG－DWG3

美特鋁質 有限公司
MIDI Aluminium Fabricator Ltd.

CW－509

工程號	J853	地盤	延坪道住宅

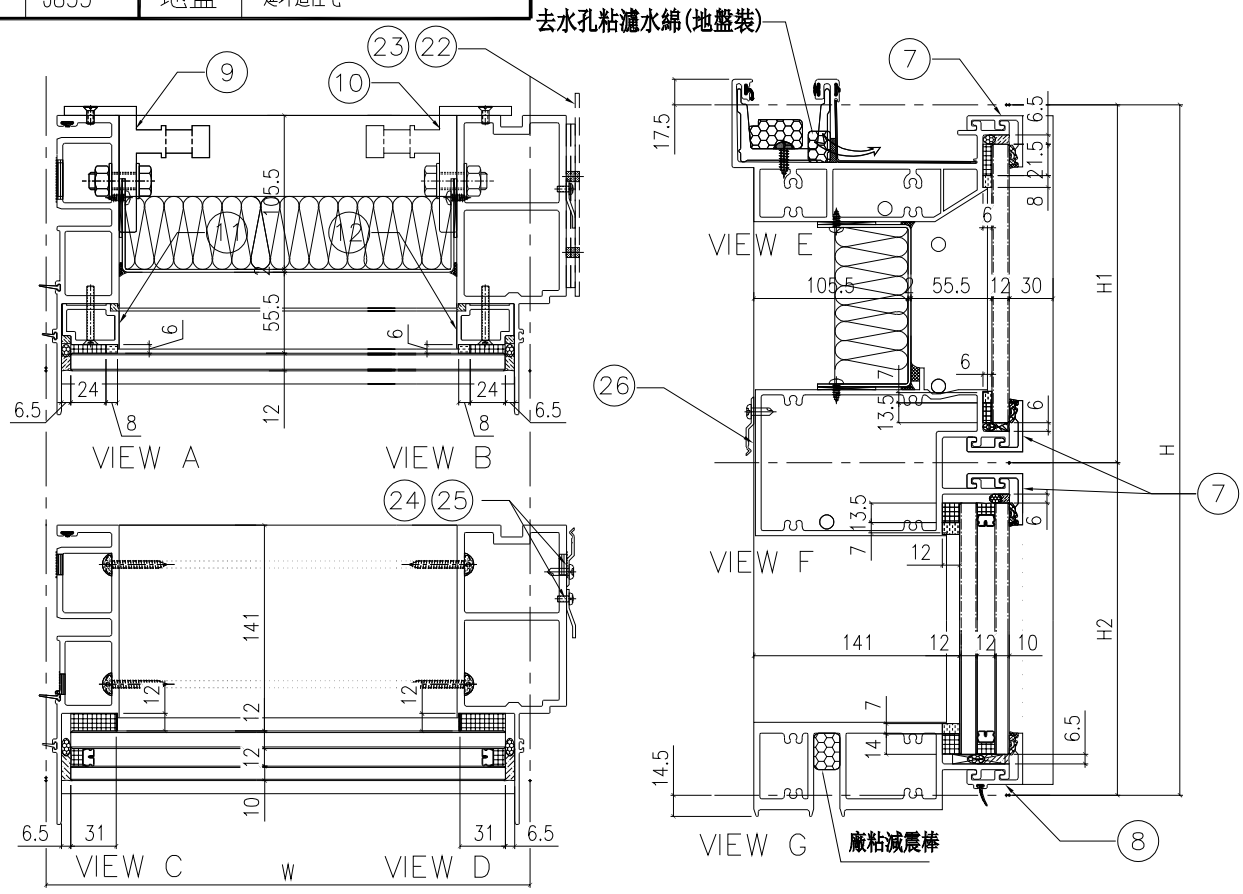

配件清單名稱	顏色	數量	備注
#10x5/8"圓頭鋼牙	A4-70	24	修背板用(300mmC/C)
#14x1-1/2"圓頭鋼牙	A4-70	24	修橫料
M5x40mm平頭機絲	A4-70	8	仝梗玻璃骨用
M5x12mm平頭機絲	A4-70	4	固定掛碼到企料上
M12x40mm六角螺栓	A4-70	4	企料鋁碼用(配1螺母,1平介,1彈介)
3/16x3/4"圓頭機絲	A4-70	4	修擋水巴
#10x5/8"圓頭鋼牙	A4-70	16	修Z字碼(每個2料)
#10x5/8"圓頭鋼牙	A4-70	11	修雙拼Z字碼(300mm c/c)
#10x5/8"圓頭鋼牙	A4-70	8	修Z字碼(橫料用)每個2料

分格W	分格H	分格H1	分格H2			
990	3150	957.5	2192.5			

A版修改圖號

序號	名稱	加工圖號	數量	長度	備註	模號
1	梗母企	X85972-01	1	3157		X859722
2	梗邊企	X85975-01R A	1	3157		X85975
3	頂橫	X85982-01R-509	1	1007.5		X85982
4	上梗下梗中橫	X85983-01-509	1	967		X85983
6	底橫	X85981-01-509	1	967		X85981
7	扣蓋（頂）	X85989-01-509	3	968		X85989
8	扣蓋（底）	X85988-01-509	1	968		X85988
9	掛碼	KM-GM01	1	200		X85998
10	掛碼	KM-GM02	1	200		X85998
11	梗玻骨(單玻)	X85991-01L	1	862.5		X85991
12	梗玻骨(單玻)	X85991-01R	1	862.5		X85991
22	擋水巴	SS-04	2	117		3mm鋁板
23	擋水巴	SS-05	1	172		3mm鋁板
24	Z字碼	UN-Z02	9	50		
25	Z字碼	UN-Z03-01	1	2990		
26	Z字碼	UN-Z01	4	50		


名稱	單元件組裝圖數據表	制圖	陳俊賢	2021.11.03	修改	A		
材料		復核	謝永林	2021.11.30	日期	2022.7.14		
顏色	JMQ213457(三塗)	批准	胡哥		圖號	CW－509(1)		

EG－DWG3

美特鋁質 有限公司
MIDI Aluminium Fabricator Ltd.

CW－515a

工程號	J853	地盤	延坪道住宅

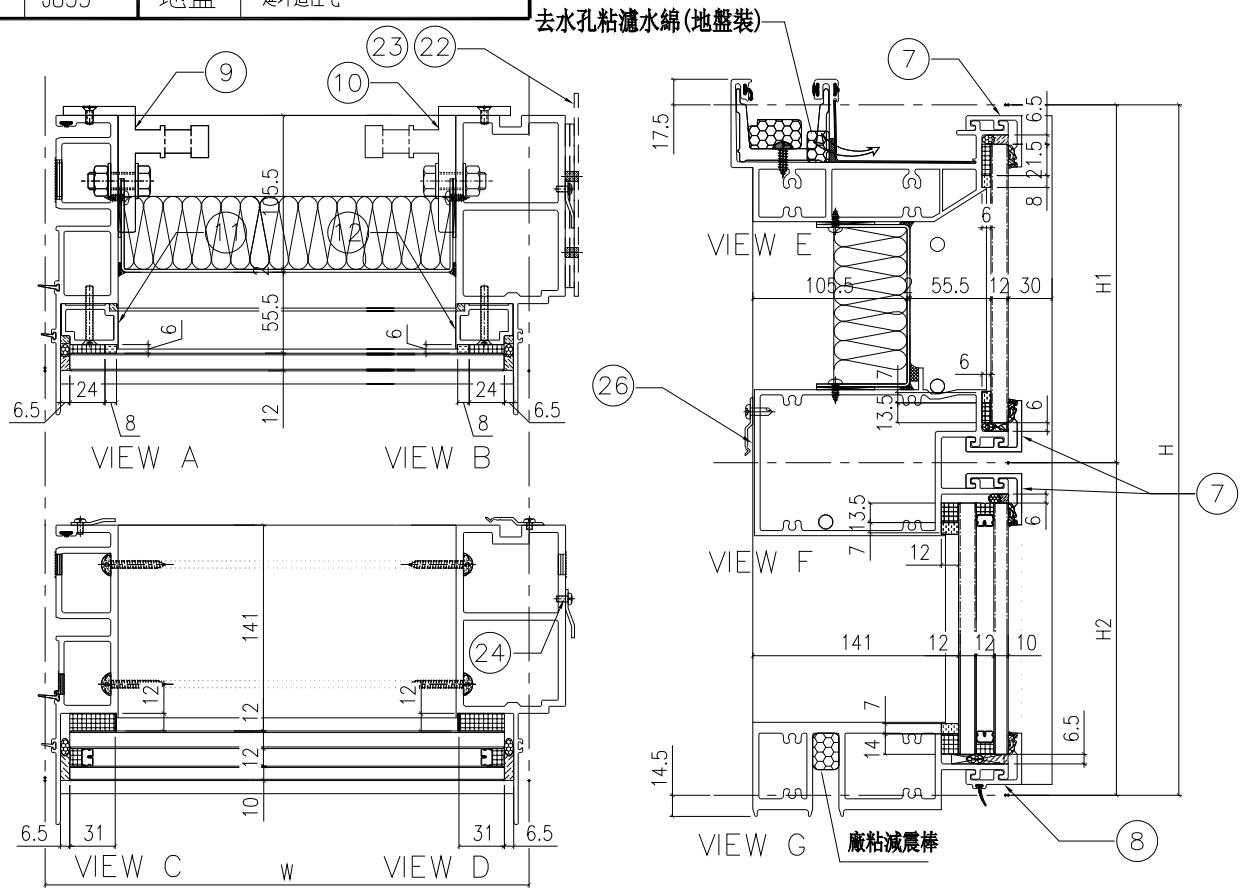

配件清單名稱	顏色	數量	備注
#10x5/8"圓頭鋼牙	A4-70	24	修背板用(300mmC/C)
#14x1-1/2"圓頭鋼牙	A4-70	24	修橫料
M5x40mm平頭機絲	A4-70	8	仝梗玻璃骨用
M5x12mm平頭機絲	A4-70	4	固定掛碼到企料上
M12x40mm六角螺栓	A4-70	4	企料鋁碼用(配1螺母,1平介,1彈介)
3/16x3/4"圓頭機絲	A4-70	4	修擋水巴
#10x5/8"圓頭鋼牙	A4-70	16	修Z字碼(每個2料)
#10x5/8"圓頭鋼牙	A4-70	11	修雙拼Z字碼(300mm c/c)
#10x5/8"圓頭鋼牙	A4-70	8	修Z字碼(橫料用)每個2料

分格W	分格H	分格H1	分格H2			
1737.5	3300	957.5	2342.5			

A版修改圖號

序號	名稱	加工圖號	數量	長度	備註	模號
1	梗母企	X85972-01a	1	3307		X859722
2	梗邊企	X85975-01aR	A 1	3307		X85975
3	頂橫	X85982-01R-515	1	1755		X85982
4	上梗下梗中橫	X85983-01-515	1	1714.5		X85983
6	底橫	X85981-01-515	1	1714.5		X85981
7	扣蓋（頂）	X85989-01-515	3	1715.5		X85989
8	扣蓋（底）	X85988-01-515	1	1715.5		X85988
9	掛碼	KM-GM01	1	200		X85998
10	掛碼	KM-GM02	1	200		X85998
11	梗玻骨(單玻)	X85991-01L	1	862.5		X85991
12	梗玻骨(單玻)	X85991-01R	1	862.5		X85991
22	擋水巴	SS-04	2	117		3mm鋁板
23	擋水巴	SS-05	1	172		3mm鋁板
24	Z字碼	UN-Z02	8	50		
25	Z字碼	UN-Z03-02	1	3140		
26	Z字碼	UN-Z01	4	50		


名稱	單元件組裝圖數據表	制圖	陳俊賢	2021.11.03	修改	A		
材料		復核	謝永林	2021.11.30	日期	2022.7.14		
顏色	JMQ213457(三塗)	批准	胡哥		圖號	CW－515a(1)		

EG－DWG3

美特鋁質 有限公司
MIDI Aluminium Fabricator Ltd.

CW－523

工程號	J853	地盤	延坪道住宅

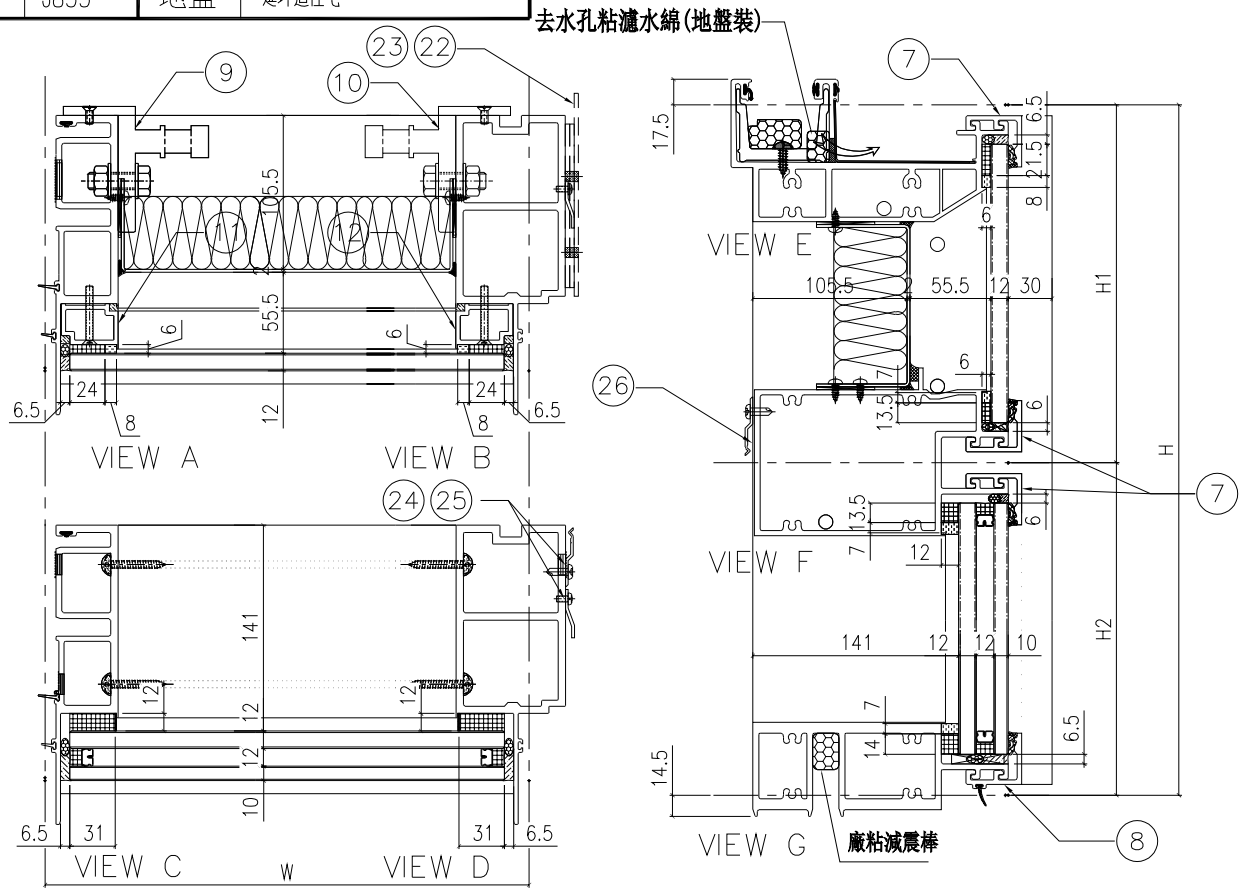

配件清單名稱	顏色	數量	備注
#10x5/8"圓頭鋼牙	A4-70	24	修背板用(300mmC/C)
#14x1-1/2"圓頭鋼牙	A4-70	24	修橫料
M5x40mm平頭機絲	A4-70	8	全梗玻璃骨用
M5x12mm平頭機絲	A4-70	4	固定掛碼到企料上
M12x40mm六角螺栓	A4-70	4	企料鋁碼用(配1螺母,1平介,1彈介)
3/16x3/4"圓頭機絲	A4-70	4	修擋水巴
#10x5/8"圓頭鋼牙	A4-70	16	修Z字碼(每個2料)
#10x5/8"圓頭鋼牙	A4-70	11	修雙拼Z字碼(300mm c/c)
#10x5/8"圓頭鋼牙	A4-70	8	修Z字碼(橫料用)每個2料

分格W	分格H	分格H1	分格H2			
1537.5	3150	957.5	2192.5			

A版修改圖號

序號	名稱	加工圖號	數量	長度	備註	模號
1	梗母企	X85972-01	1	3157		X859722
2	梗邊企	X85975-01R A	1	3157		X85975
3	頂橫	X85982-01R-523	1	1555		X85982
4	上梗下梗中橫	X85983-01-523	1	1514.5		X85983
6	底橫	X85981-01-523	1	1514.5		X85981
7	扣蓋（頂）	X85989-01-523	3	1515.5		X85989
8	扣蓋（底）	X85988-01-523	1	1515.5		X85988
9	掛碼	KM-GM01	1	200		X85998
10	掛碼	KM-GM02	1	200		X85998
11	梗玻骨(單玻)	X85991-01L	1	862.5		X85991
12	梗玻骨(單玻)	X85991-01R	1	862.5		X85991
22	擋水巴	SS-04	2	117		3mm鋁板
23	擋水巴	SS-05	1	172		3mm鋁板
24	Z字碼	UN-Z02	9	50		
25	Z字碼	UN-Z03-01	1	2990		
26	Z字碼	UN-Z01	4	50		


名稱	單元件組裝圖數據表	制圖	陳俊賢	2021.11.03	修改	A		
材料		復核	謝永林	2021.11.30	日期	2022.7.14		
顏色	JMQ213457(三塗)	批准	胡哥		圖號	CW－523(1)		

EG－DWG3

美特鋁質 有限公司
MIDI Aluminium Fabricator Ltd.

CW－523c

工程號	J853	地盤	延坪道住宅

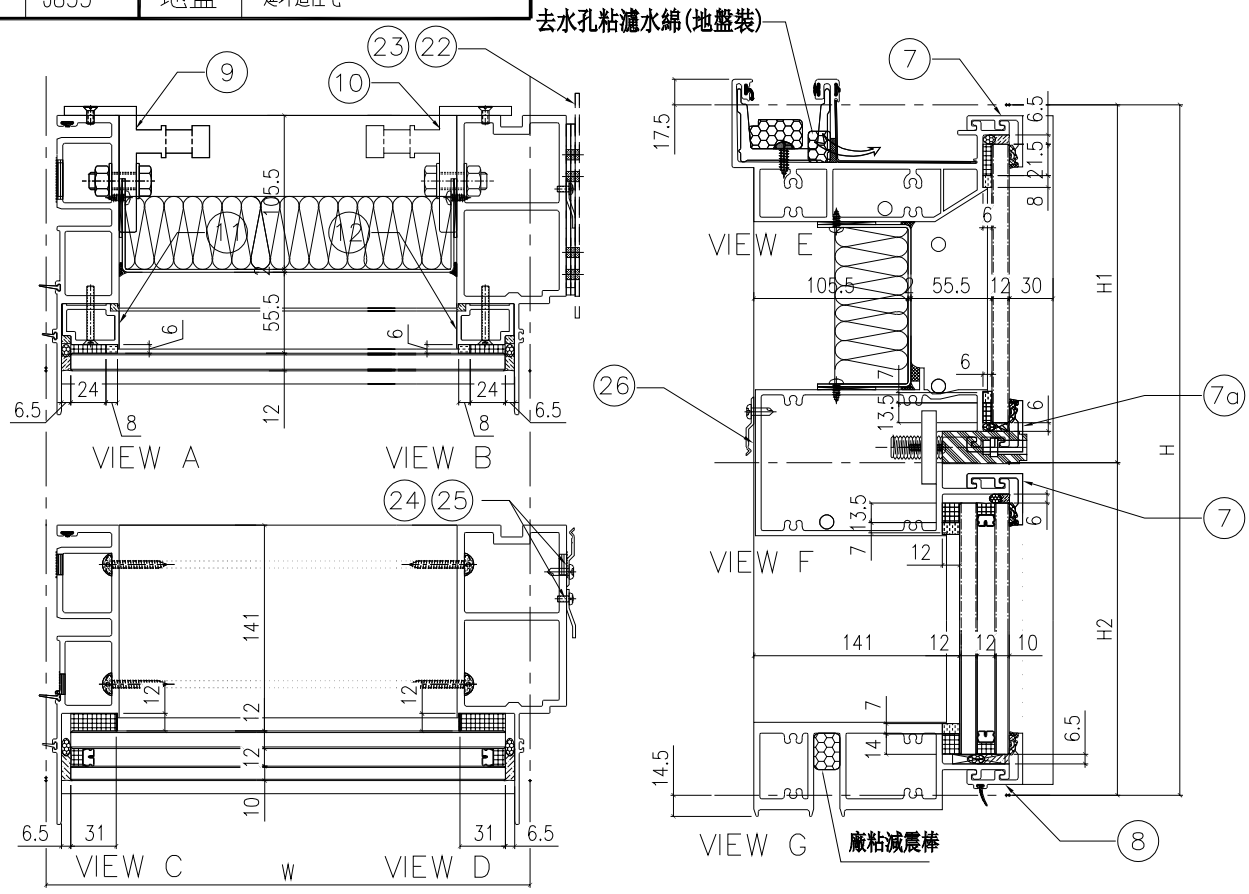

配件清單名稱	顏色	數量	備注
#10x5/8"圓頭鋼牙	A4-70	24	修背板用(300mmC/C)
#14x1-1/2"圓頭鋼牙	A4-70	24	修橫料
M5x40mm平頭機絲	A4-70	8	仝梗玻璃骨用
M5x12mm平頭機絲	A4-70	4	固定掛碼到企料上
M12x40mm六角螺栓	A4-70	4	企料鋁碼用(配1螺母,1平介,1彈介)
3/16x3/4"圓頭機絲	A4-70	4	修擋水巴
#10x5/8"圓頭鋼牙	A4-70	16	修Z字碼(每個2料)
#10x5/8"圓頭鋼牙	A4-70	11	修雙拼Z字碼(300mm c/c)
#10x5/8"圓頭鋼牙	A4-70	8	修Z字碼(橫料用)每個2料

分格W	分格H	分格H1	分格H2			
1537.5	3300	957.5	2342.5			

A版修改圖號

序號	名稱	加工圖號	數量	長度	備註	模號
1	梗母仝	X85972-01a	1	3307		X859722
2	梗邊仝	X85975-01aR	1	3307		X85975
3	頂橫	X85982-01R-523	1	1555		X85982
4	上梗下梗中橫	X85983-01-523dW	1	1514.5		X85983
6	底橫	X85981-01-523	1	1514.5		X85981
7	扣蓋（頂）	X85989-01-523	2	1515.5		X85989
7a	扣蓋（頂）	X85989-01-523dW	1	1515.5		X85989
8	扣蓋（底）	X85988-01-523	1	1515.5		X85988
9	掛碼	KM-GM01	1	200		X85998
10	掛碼	KM-GM02	1	200		X85998
11	梗玻骨(單玻)	X85991-01L	1	862.5		X85991
12	梗玻骨(單玻)	X85991-01R	1	862.5		X85991
22	擋水巴	SS-04	2	117		3mm鋁板
23	擋水巴	SS-05	1	172		3mm鋁板
24	Z字碼	UN-Z02	8	50		
25	Z字碼	UN-Z03-02	1	3140		
26	Z字碼	UN-Z01	4	50		


名稱	單元件組裝圖數據表	制圖	陳俊賢	2021.11.03	修改	A		
材料		復核	謝永林	2021.11.30	日期	2022.7.14		
顏色	JMQ213457(三塗)	批准	胡哥		圖號	CW－523c(1)		

EG－DWG3

美特鋁質 有限公司
MIDI Aluminium Fabricator Ltd.

CW－527

工程號	J853	地盤	延坪道住宅

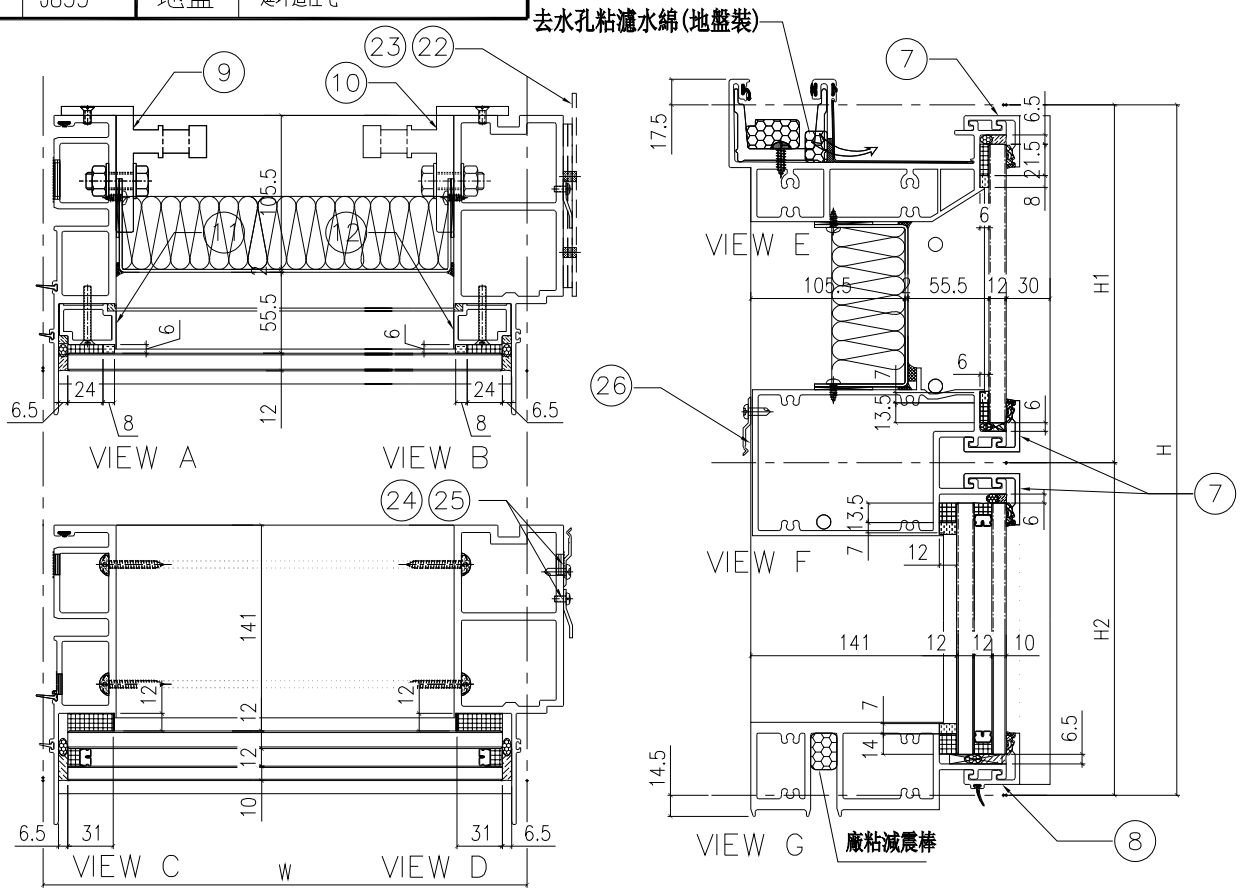

配件清單名稱	顏色	數量	備注
#10x5/8"圓頭鋼牙	A4-70	24	修背板用(300mmC/C)
#14x1-1/2"圓頭鋼牙	A4-70	24	修橫料
M5x40mm平頭機絲	A4-70	8	全梗玻璃骨用
M5x12mm平頭機絲	A4-70	4	固定掛碼到企料上
M12x40mm六角螺栓	A4-70	4	企料鋁碼用(配1螺母,1平介,1彈介)
3/16x3/4"圓頭機絲	A4-70	4	修擋水巴
#10x5/8"圓頭鋼牙	A4-70	16	修Z字碼(每個2料)
#10x5/8"圓頭鋼牙	A4-70	11	修雙拼Z字碼(300mm c/c)
#10x5/8"圓頭鋼牙	A4-70	8	修Z字碼(橫料用)每個2料

分格W	分格H	分格H1	分格H2			
1187.5	3150	957.5	2192.5			

A版修改圖號

序號	名稱	加工圖號	數量	長度	備註	模號
1	梗母企	X85972-01	1	3157		X859722
2	梗邊企	X85975-01R A	1	3157		X85975
3	頂橫	X85982-01R-527	1	1205		X85982
4	上梗下梗中橫	X85983-01-527	1	1164.5		X85983
6	底橫	X85981-01-527	1	1164.5		X85981
7	扣蓋（頂）	X85989-01-527	3	1165.5		X85989
8	扣蓋（底）	X85988-01-527	1	1165.5		X85988
9	掛碼	KM-GM01	1	200		X85998
10	掛碼	KM-GM02	1	200		X85998
11	梗玻骨(單玻)	X85991-01L	1	862.5		X85991
12	梗玻骨(單玻)	X85991-01R	1	862.5		X85991
22	擋水巴	SS-04	2	117		3mm鋁板
23	擋水巴	SS-05	1	172		3mm鋁板
24	Z字碼	UN-Z02	9	50		
25	Z字碼	UN-Z03-01	1	2990		
26	Z字碼	UN-Z01	4	50		


名稱	單元件組裝圖數據表	制圖	陳俊賢	2021.11.03	修改	A		
材料		復核	謝永林	2021.11.30	日期	2022.7.14		
顏色	JMQ213457(三塗)	批准	胡哥		圖號	CW－527(1)		

EG－DWG3

美特鋁質 有限公司
MIDI Aluminium Fabricator Ltd.

CW－527a

工程號	J853	地盤	延坪道住宅

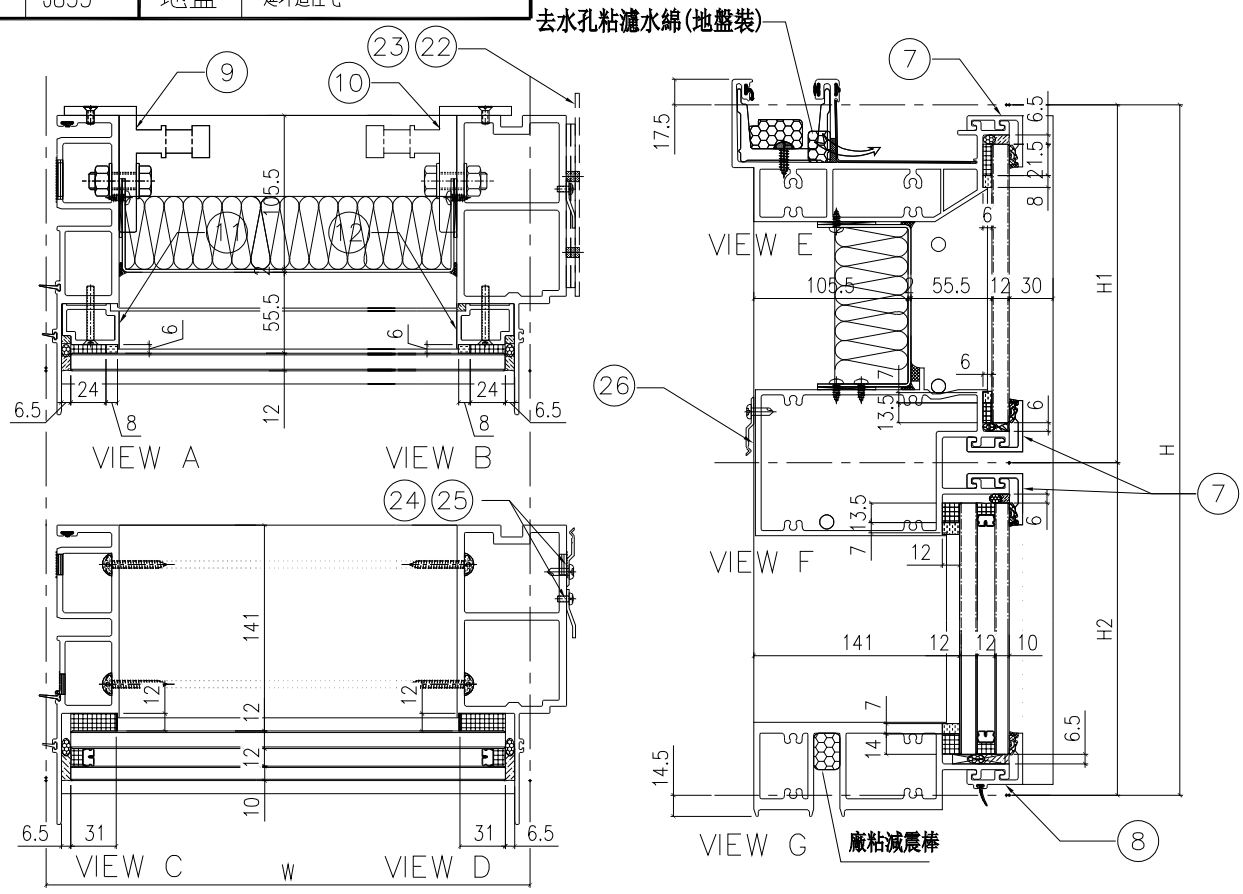

配件清單名稱	顏色	數量	備注
#10x5/8"圓頭鋼牙	A4-70	24	修背板用(300mmC/C)
#14x1-1/2"圓頭鋼牙	A4-70	24	修橫料
M5x40mm平頭機絲	A4-70	8	仝梗玻璃骨用
M5x12mm平頭機絲	A4-70	4	固定掛碼到企料上
M12x40mm六角螺栓	A4-70	4	企料鋁碼用(配1螺母,1平介,1彈介)
3/16x3/4"圓頭機絲	A4-70	4	修擋水巴
#10x5/8"圓頭鋼牙	A4-70	16	修Z字碼(每個2料)
#10x5/8"圓頭鋼牙	A4-70	11	修雙拼Z字碼(300mm c/c)
#10x5/8"圓頭鋼牙	A4-70	8	修Z字碼(橫料用)每個2料

分格W	分格H	分格H1	分格H2			
1187.5	3300	957.5	2342.5			

A版修改圖號

序號	名稱	加工圖號	數量	長度	備註	模號
1	梗母企	X85972-01a	1	3307		X859722
2	梗邊企	X85975-01aR A	1	3307		X85975
3	頂橫	X85982-01R-527	1	1205		X85982
4	上梗下梗中橫	X85983-01-527	1	1164.5		X85983
6	底橫	X85981-01-527	1	1164.5		X85981
7	扣蓋（頂）	X85989-01-527	3	1165.5		X85989
8	扣蓋（底）	X85988-01-527	1	1165.5		X85988
9	掛碼	KM-GM01	1	200		X85998
10	掛碼	KM-GM02	1	200		X85998
11	梗玻骨(單玻)	X85991-01L	1	862.5		X85991
12	梗玻骨(單玻)	X85991-01R	1	862.5		X85991
22	擋水巴	SS-04	2	117		3mm鋁板
23	擋水巴	SS-05	1	172		3mm鋁板
24	Z字碼	UN-Z02	8	50		
25	Z字碼	UN-Z03-02	1	3140		
26	Z字碼	UN-Z01	4	50		


名稱	單元件組裝圖數據表	制圖	陳俊賢	2021.11.03	修改	A		
材料		復核	謝永林	2021.11.30	日期	2022.7.14		
顏色	JMQ213457(三塗)	批准	胡哥		圖號	CW－527a(1)		

EG－DWG3

美特鋁質 有限公司
MIDI Aluminium Fabricator Ltd.

CW－527b

工程號	J853	地盤	延坪道住宅

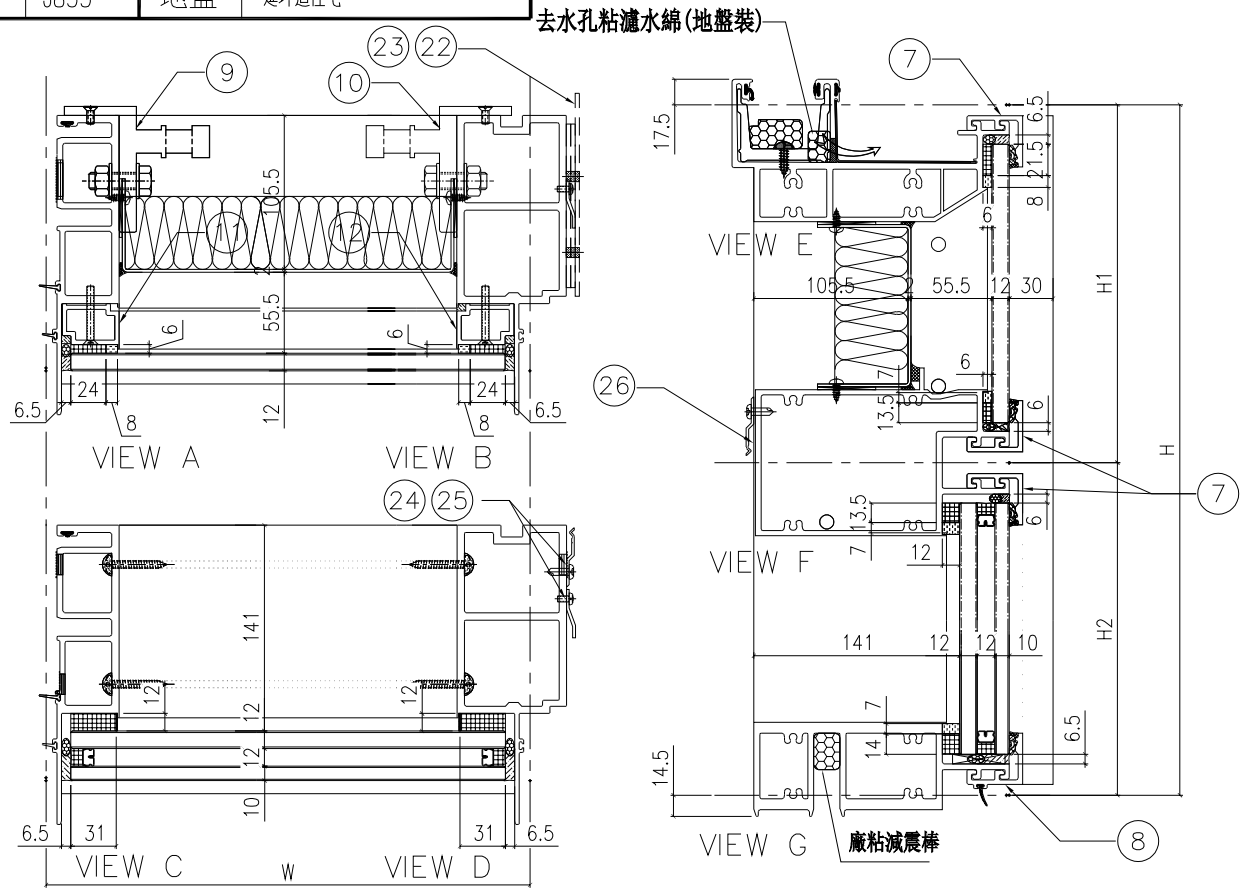

配件清單名稱	顏色	數量	備注
#10x5/8"圓頭鋼牙	A4-70	24	修背板用(300mmC/C)
#14x1-1/2"圓頭鋼牙	A4-70	24	修橫料
M5x40mm平頭機絲	A4-70	8	仝梗玻璃骨用
M5x12mm平頭機絲	A4-70	4	固定掛碼到企料上
M12x40mm六角螺栓	A4-70	4	企料鋁碼用(配1螺母,1平介,1彈介)
3/16x3/4"圓頭機絲	A4-70	4	修擋水巴
#10x5/8"圓頭鋼牙	A4-70	16	修Z字碼(每個2料)
#10x5/8"圓頭鋼牙	A4-70	11	修雙拼Z字碼(300mm c/c)
#10x5/8"圓頭鋼牙	A4-70	8	修Z字碼(橫料用)每個2料

分格W	分格H	分格H1	分格H2			
1187.5	3400	957.5	2442.5			

A版修改圖號

序號	名稱	加工圖號	數量	長度	備註	模號
1	梗母企	X85972-01b	1	3407		X859722
2	梗邊企	X85975-01bR (A)	1	3407		X85975
3	頂橫	X85982-01R-527	1	1205		X85982
4	上梗下梗中橫	X85983-01-527	1	1164.5		X85983
6	底橫	X85981-01-527	1	1164.5		X85981
7	扣蓋（頂）	X85989-01-527	3	1165.5		X85989
8	扣蓋（底）	X85988-01-527	1	1165.5		X85988
9	掛碼	KM-GM01	1	200		X85998
10	掛碼	KM-GM02	1	200		X85998
11	梗玻骨(單玻)	X85991-01L	1	862.5		X85991
12	梗玻骨(單玻)	X85991-01R	1	862.5		X85991
22	擋水巴	SS-04	2	117		3mm鋁板
23	擋水巴	SS-05	1	172		3mm鋁板
24	Z字碼	UN-Z02	8	50		
25	Z字碼	UN-Z03-03	1	3240		
26	Z字碼	UN-Z01	4	50		


名稱	單元件組裝圖數據表	制圖	陳俊賢	2021.11.03	修改	A		
材料		復核	謝永林	2021.11.30	日期	2022.7.14		
顏色	JMQ213457(三塗)	批准	胡哥		圖號	CW－527b(1)		

EG-DWG3

美特鋁質 有限公司
MIDI Aluminium Fabricator Ltd.

CW-527c

工程號	J853	地盤	延坪道住宅

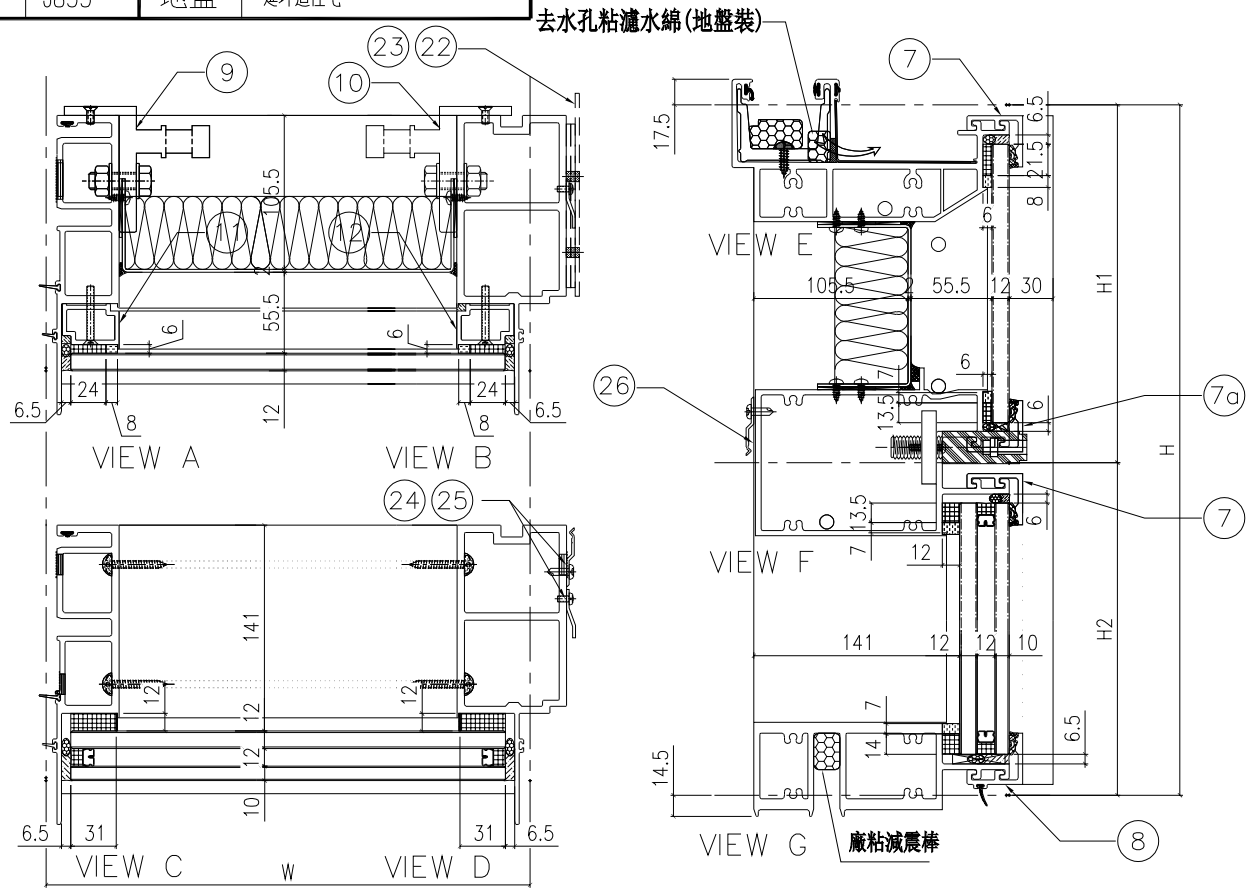

配件清單名稱	顏色	數量	備注
#10x5/8"圓頭鋼牙	A4-70	24	修背板用(300mmC/C)
#14x1-1/2"圓頭鋼牙	A4-70	24	修橫料
M5x40mm平頭機絲	A4-70	8	仝梗玻璃骨用
M5x12mm平頭機絲	A4-70	4	固定掛碼到企料上
M12x40mm六角螺栓	A4-70	4	企料鋁碼用(配1螺母,1平介,1彈介)
3/16x3/4"圓頭機絲	A4-70	4	修擋水巴
#10x5/8"圓頭鋼牙	A4-70	16	修Z字碼(每個2料)
#10x5/8"圓頭鋼牙	A4-70	11	修雙拼Z字碼(300mm c/c)
#10x5/8"圓頭鋼牙	A4-70	8	修Z字碼(橫料用)每個2料

分格W	分格H	分格H1	分格H2			
1187.5	3300	957.5	2342.5			

A版修改圖號

序號	名稱	加工圖號	數量	長度	備註	模號
1	梗母企	X85972-01a	1	3307		X859722
2	梗邊企	X85975-01aR	1	3307		X85975
3	頂橫	X85982-01R-527	1	1205		X85982
4	上梗下梗中橫	X85983-01-527dR	1	1164.5		X85983
6	底橫	X85981-01-527	1	1164.5		X85981
7	扣蓋（頂）	X85989-01-527	2	1165.5		X85989
7a	扣蓋（頂）	X85989-01-527dR	1	1165.5		X85989
8	扣蓋（底）	X85988-01-527	1	1165.5		X85988
9	掛碼	KM-GM01	1	200		X85998
10	掛碼	KM-GM02	1	200		X85998
11	梗玻骨(單玻)	X85991-01L	1	862.5		X85991
12	梗玻骨(單玻)	X85991-01R	1	862.5		X85991
22	擋水巴	SS-04	2	117		3mm鋁板
23	擋水巴	SS-05	1	172		3mm鋁板
24	Z字碼	UN-Z02	8	50		
25	Z字碼	UN-Z03-02	1	3140		
26	Z字碼	UN-Z01	4	50		


名稱	單元件組裝圖數據表	制圖	陳俊賢	2021.11.03	修改	A		
材料		復核	謝永林	2021.11.30	日期	2022.7.14		
顏色	JMQ213457(三塗)	批准	胡哥		圖號	CW-527c(1)		

EG—DWG3

美特鋁質 有限公司
MIDI Aluminium Fabricator Ltd.

CW—527d

工程號	J853	地盤	延坪道住宅

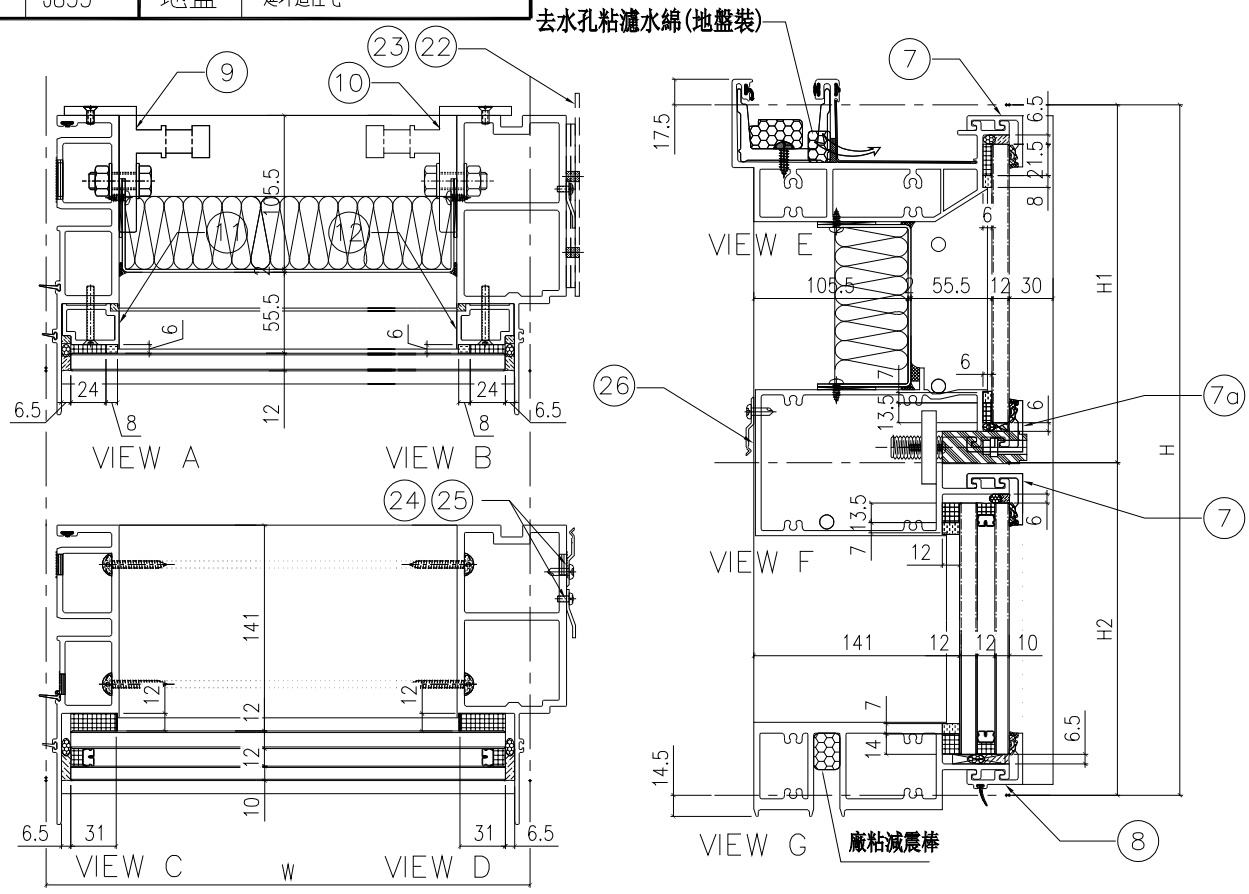

配件清單名稱	顏色	數量	備注
#10x5/8"圓頭鋼牙	A4-70	24	修背板用(300mmC/C)
#14x1-1/2"圓頭鋼牙	A4-70	24	修橫料
M5x40mm平頭機絲	A4-70	8	仝梗玻璃骨用
M5x12mm平頭機絲	A4-70	4	固定掛碼到企料上
M12x40mm六角螺栓	A4-70	4	企料鋁碼用(配1螺母,1平介,1彈介)
3/16x3/4"圓頭機絲	A4-70	4	修擋水巴
#10x5/8"圓頭鋼牙	A4-70	16	修Z字碼(每個2料)
#10x5/8"圓頭鋼牙	A4-70	11	修雙拼Z字碼(300mm c/c)
#10x5/8"圓頭鋼牙	A4-70	8	修Z字碼(橫料用)每個2料

分格W	分格H	分格H1	分格H2			
1187.5	3150	957.5	2192.5			

A版修改圖號

序號	名稱	加工圖號	數量	長度	備註	模號
1	梗母企	X85972-01	1	3157		X859722
2	梗邊企	~~X85975-01R~~	1	3157		X85975
3	頂橫	X85982-01R-527	1	1205		X85982
4	上梗下梗中橫	X85983-01-527dR	1	1164.5		X85983
6	底橫	X85981-01-527	1	1164.5		X85981
7	扣蓋（頂）	X85989-01-527	2	1165.5		X85989
7a	扣蓋（頂）	X85989-01-527dR	1	1165.5		X85989
8	扣蓋（底）	X85988-01-527	1	1165.5		X85988
9	掛碼	KM-GM01	1	200		X85998
10	掛碼	KM-GM02	1	200		X85998
11	梗玻骨(單玻)	X85991-01L	1	862.5		X85991
12	梗玻骨(單玻)	X85991-01R	1	862.5		X85991
22	擋水巴	SS-04	2	117		3mm鋁板
23	擋水巴	SS-05	1	172		3mm鋁板
24	Z字碼	UN-Z02	9	50		
25	Z字碼	UN-Z03-01	1	2990		
26	Z字碼	UN-Z01	4	50		


名稱	單元件組裝圖數據表	制圖	陳俊賢	2021.11.03	修改	A		
材料		復核	謝永林	2021.11.30	日期	2022.7.14		
顏色	JMQ213457(三塗)	批准	胡哥		圖號	CW-527d(1)		

EG—DWG3

美特鋁質 有限公司
MIDI Aluminium Fabricator Ltd.

CW—529

工程號	J853	地盤	延坪道住宅

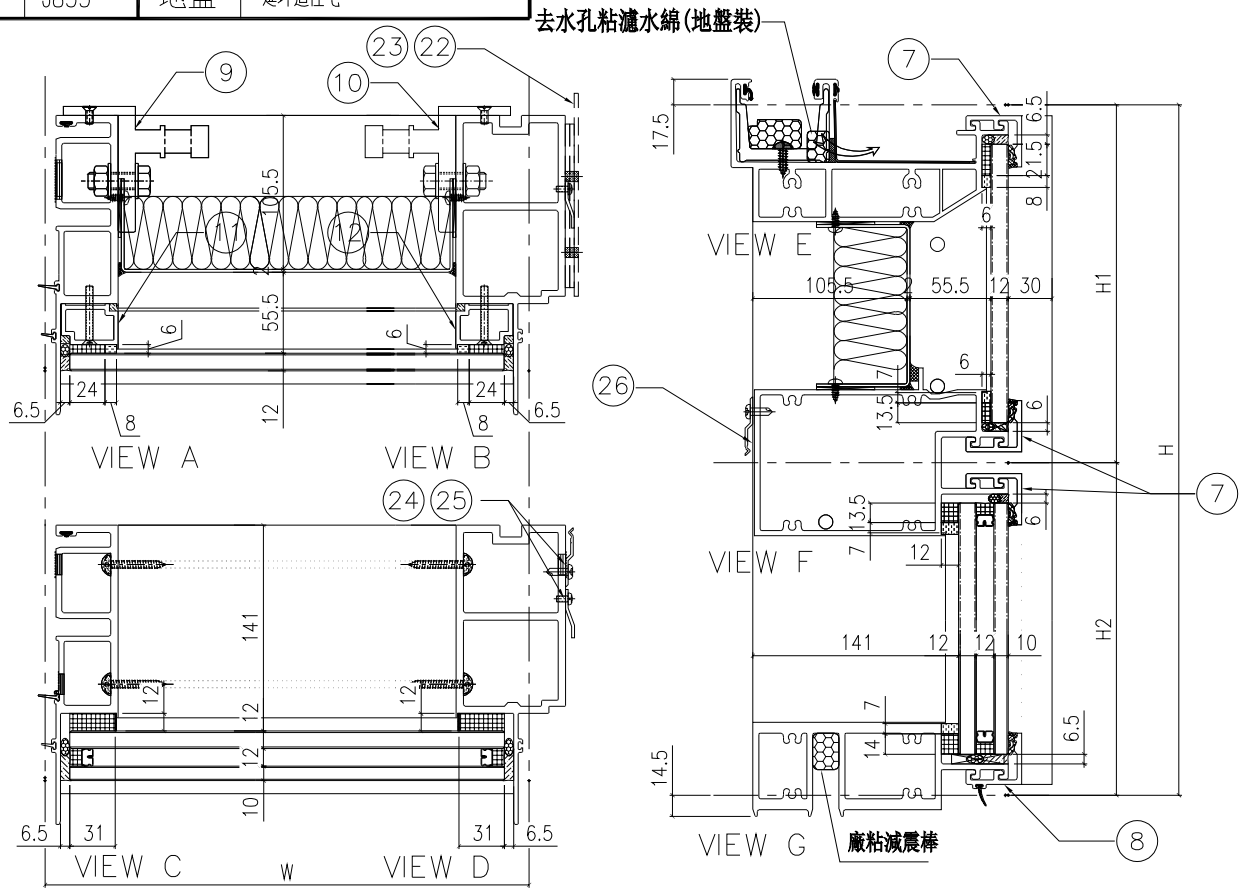

配件清單名稱	顏色	數量	備注
#10x5/8"圓頭鋼牙	A4-70	24	修背板用(300mmC/C)
#14x1-1/2"圓頭鋼牙	A4-70	24	修橫料
M5x40mm平頭機絲	A4-70	8	仝梗玻璃骨用
M5x12mm平頭機絲	A4-70	4	固定掛碼到企料上
M12x40mm六角螺栓	A4-70	4	企料鋁碼用(配1螺母,1平介,1彈介)
3/16x3/4"圓頭機絲	A4-70	4	修擋水巴
#10x5/8"圓頭鋼牙	A4-70	16	修Z字碼(每個2料)
#10x5/8"圓頭鋼牙	A4-70	11	修雙拼Z字碼(300mm c/c)
#10x5/8"圓頭鋼牙	A4-70	8	修Z字碼(橫料用)每個2料

分格W	分格H	分格H1	分格H2			
1112.5	3150	957.5	2192.5			

A版修改圖號

序號	名稱	加工圖號	數量	長度	備註	模號
1	梗母企	X85972-01	1	3157		X859722
2	梗邊企	X85975-01R A	1	3157		X85975
3	頂橫	X85982-01R-529	1	1130		X85982
4	上梗下梗中橫	X85983-01-529	1	1089.5		X85983
6	底橫	X85981-01-529	1	1089.5		X85981
7	扣蓋（頂）	X85989-01-529	3	1090.5		X85989
8	扣蓋（底）	X85988-01-529	1	1090.5		X85988
9	掛碼	KM-GM01	1	200		X85998
10	掛碼	KM-GM02	1	200		X85998
11	梗玻骨(單玻)	X85991-01L	1	862.5		X85991
12	梗玻骨(單玻)	X85991-01R	1	862.5		X85991
22	擋水巴	SS-04	2	117		3mm鋁板
23	擋水巴	SS-05	1	172		3mm鋁板
24	Z字碼	UN-Z02	9	50		
25	Z字碼	UN-Z03-01	1	2990		
26	Z字碼	UN-Z01	4	50		


名稱	單元件組裝圖數據表	制圖	陳俊賢	2021.11.03	修改	A		
材料		復核	謝永林	2021.11.30	日期	2022.7.14		
顏色	JMQ213457(三塗)	批准	胡哥		圖號	CW-529(1)		

EG—DWG3

美特鋁質 有限公司
MIDI Aluminium Fabricator Ltd.

CW—529a

工程號	J853	地盤	延坪道住宅

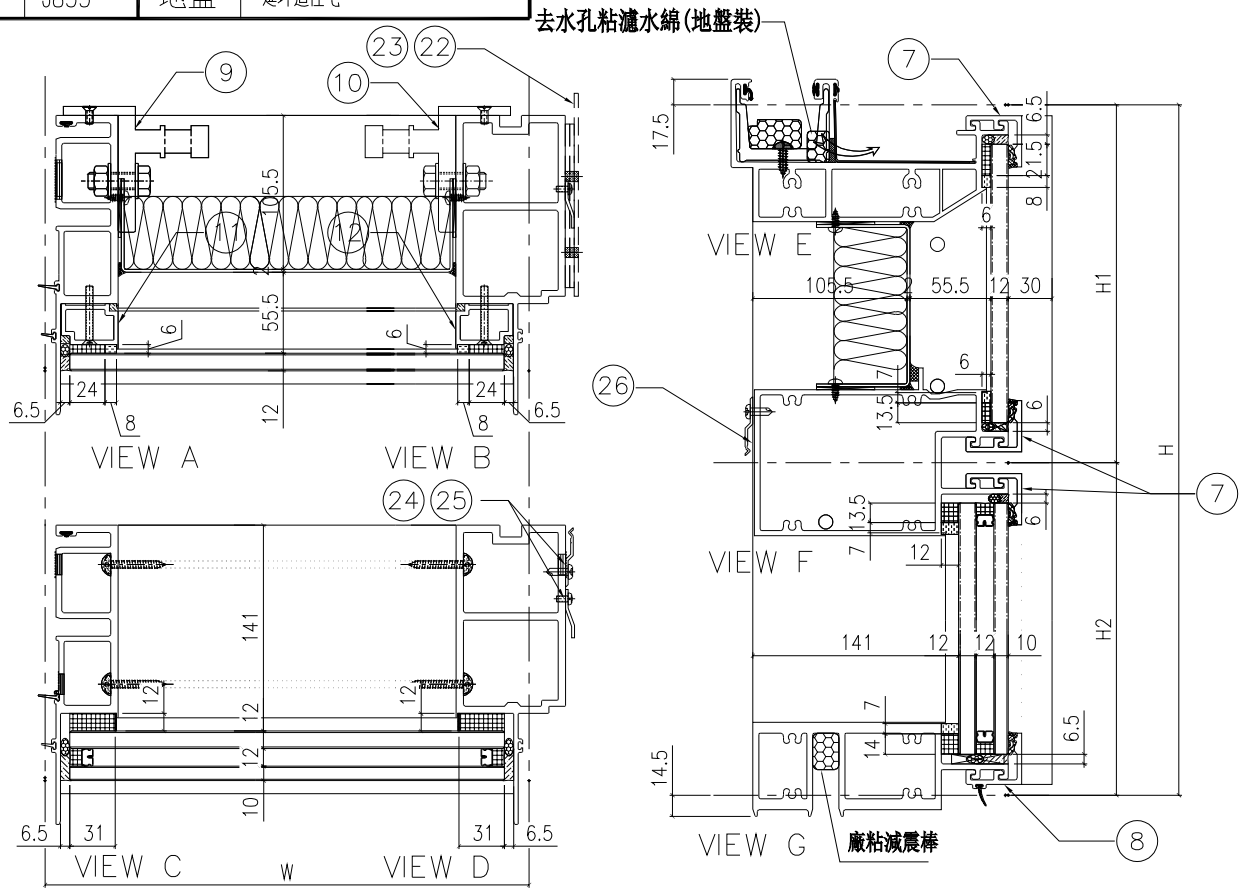

配件清單名稱	顏色	數量	備注
#10x5/8"圓頭鋼牙	A4-70	24	修背板用(300mmC/C)
#14x1-1/2"圓頭鋼牙	A4-70	24	修橫料
M5x40mm平頭機絲	A4-70	8	仝梗玻璃骨用
M5x12mm平頭機絲	A4-70	4	固定掛碼到企料上
M12x40mm六角螺栓	A4-70	4	企料鋁碼用(配1螺母,1平介,1彈介)
3/16x3/4"圓頭機絲	A4-70	4	修擋水巴
#10x5/8"圓頭鋼牙	A4-70	16	修Z字碼(每個2料)
#10x5/8"圓頭鋼牙	A4-70	11	修雙拼Z字碼(300mm c/c)
#10x5/8"圓頭鋼牙	A4-70	8	修Z字碼(橫料用)每個2料

分格W	分格H	分格H1	分格H2			
1112.5	3300	957.5	2342.5			

A版修改圖號

序號	名稱	加工圖號	數量	長度	備註	模號
1	梗母企	X85972-01a	1	3307		X859722
2	梗邊企	X85975-01aR A	1	3307		X85975
3	頂橫	X85982-01R-529	1	1130		X85982
4	上梗下梗中橫	X85983-01-529	1	1089.5		X85983
6	底橫	X85981-01-529	1	1089.5		X85981
7	扣蓋（頂）	X85989-01-529	3	1090.5		X85989
8	扣蓋（底）	X85988-01-529	1	1090.5		X85988
9	掛碼	KM-GM01	1	200		X85998
10	掛碼	KM-GM02	1	200		X85998
11	梗玻骨(單玻)	X85991-01L	1	862.5		X85991
12	梗玻骨(單玻)	X85991-01R	1	862.5		X85991
22	擋水巴	SS-04	2	117		3mm鋁板
23	擋水巴	SS-05	1	172		3mm鋁板
24	Z字碼	UN-Z02	8	50		
25	Z字碼	UN-Z03-02	1	3140		
26	Z字碼	UN-Z01	4	50		


名稱	單元件組裝圖數據表	制圖	陳俊賢	2021.11.03	修改	A		
材料		復核	謝永林	2021.11.30	日期	2022.7.14		
顏色	JMQ213457(三塗)	批准	胡哥		圖號	CW-529a(1)		

EG—DWG3

美特鋁質 有限公司
MIDI Aluminium Fabricator Ltd.

CW—529b

工程號	J853	地盤	延坪道住宅

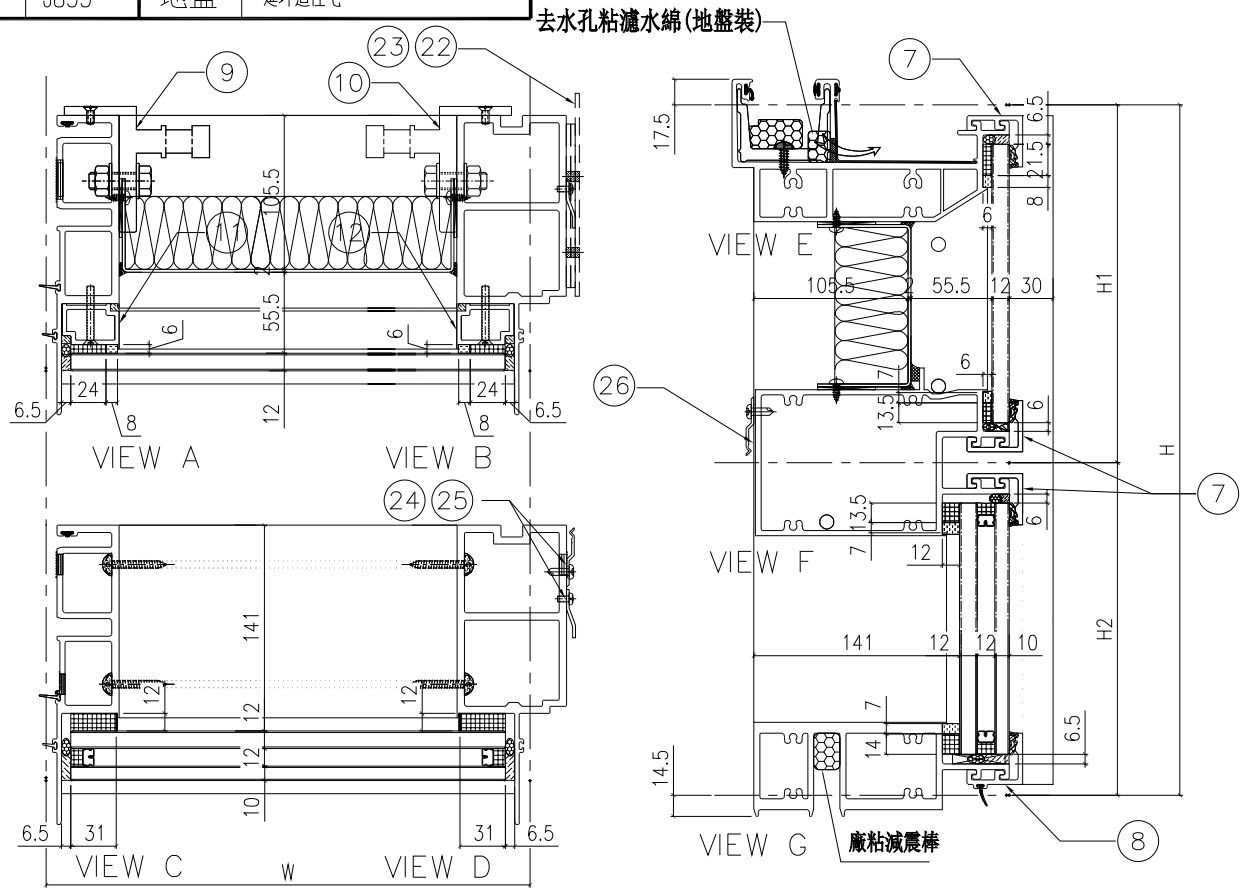

配件清單名稱	顏色	數量	備注
#10x5/8"圓頭鋼牙	A4-70	24	修背板用(300mmC/C)
#14x1-1/2"圓頭鋼牙	A4-70	24	修橫料
M5x40mm平頭機絲	A4-70	8	仝梗玻璃骨用
M5x12mm平頭機絲	A4-70	4	固定掛碼到企料上
M12x40mm六角螺栓	A4-70	4	企料鋁碼用(配1螺母,1平介,1彈介)
3/16x3/4"圓頭機絲	A4-70	4	修擋水巴
#10x5/8"圓頭鋼牙	A4-70	16	修Z字碼(每個2料)
#10x5/8"圓頭鋼牙	A4-70	11	修雙拼Z字碼(300mm c/c)
#10x5/8"圓頭鋼牙	A4-70	8	修Z字碼(橫料用)每個2料

分格W	分格H	分格H1	分格H2			
1112.5	3400	957.5	2442.5			

A版修改圖號

序號	名稱	加工圖號	數量	長度	備註	模號
1	梗母企	X85972-01b	1	3407		X859722
2	梗邊企	X85975-01bR A	1	3407		X85975
3	頂橫	X85982-01R-529	1	1130		X85982
4	上梗下梗中橫	X85983-01-529	1	1089.5		X85983
6	底橫	X85981-01-529	1	1089.5		X85981
7	扣蓋（頂）	X85989-01-529	3	1090.5		X85989
8	扣蓋（底）	X85988-01-529	1	1090.5		X85988
9	掛碼	KM-GM01	1	200		X85998
10	掛碼	KM-GM02	1	200		X85998
11	梗玻骨(單玻)	X85991-01L	1	862.5		X85991
12	梗玻骨(單玻)	X85991-01R	1	862.5		X85991
22	擋水巴	SS-04	2	117		3mm鋁板
23	擋水巴	SS-05	1	172		3mm鋁板
24	Z字碼	UN-Z02	8	50		
25	Z字碼	UN-Z03-03	1	3240		
26	Z字碼	UN-Z01	4	50		

名稱	單元件組裝圖數據表	制圖	陳俊賢	2021.11.03	修改	A		
材料		復核	謝永林	2021.11.30	日期	2022.7.14		
顏色	JMQ213457(三塗)	批准	胡哥		圖號	CW-529b(1)		

EG-DWG3


美特鋁質 有限公司
MIDI Aluminium Fabricator Ltd.


工程號	J853	地盤	延坪道住宅

圖號	層數	數量	總數	樓層	使用位置
CW-529c	1	1	1	16F	J853-SD-CW-4508


節點圖見: CW-529c(1)

A版修改玻璃編號

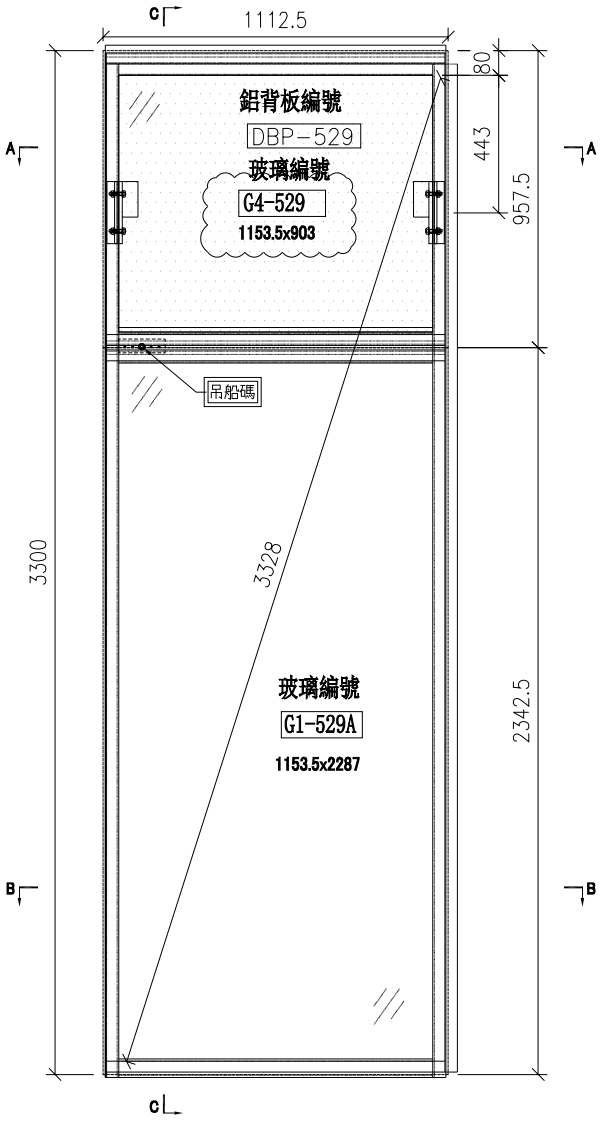


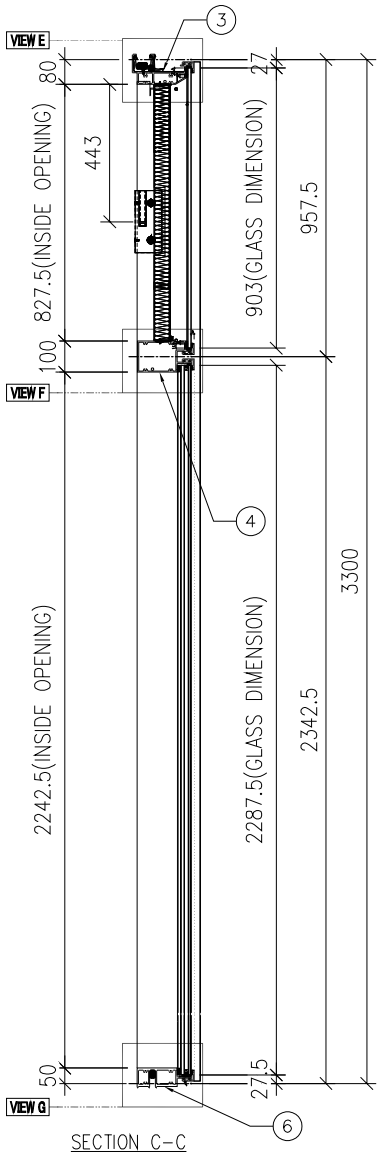

SECTION C-C

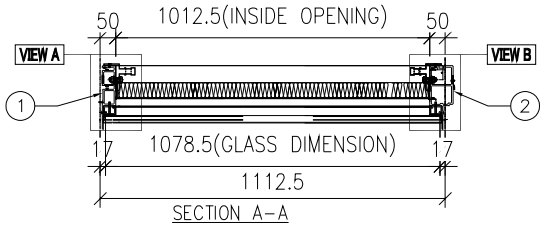

SECTION A-A

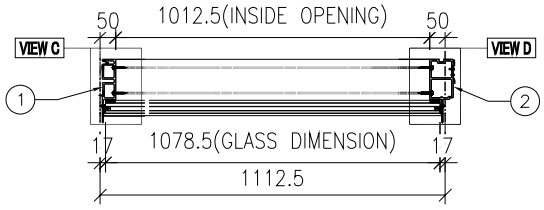

SECTION B-B


名稱	單元組裝圖	制圖	陳俊賢	2021.11.03	修改	A		
材料		復核	謝永林	2021.11.30	日期	2022.7.14		
顏色	JMQ213457(三塗)	批准	胡哥		圖號	CW-529c		

EG—DWG3

美特鋁質 有限公司
MIDI Aluminium Fabricator Ltd.

CW—529c

工程號	J853	地盤	延坪道住宅

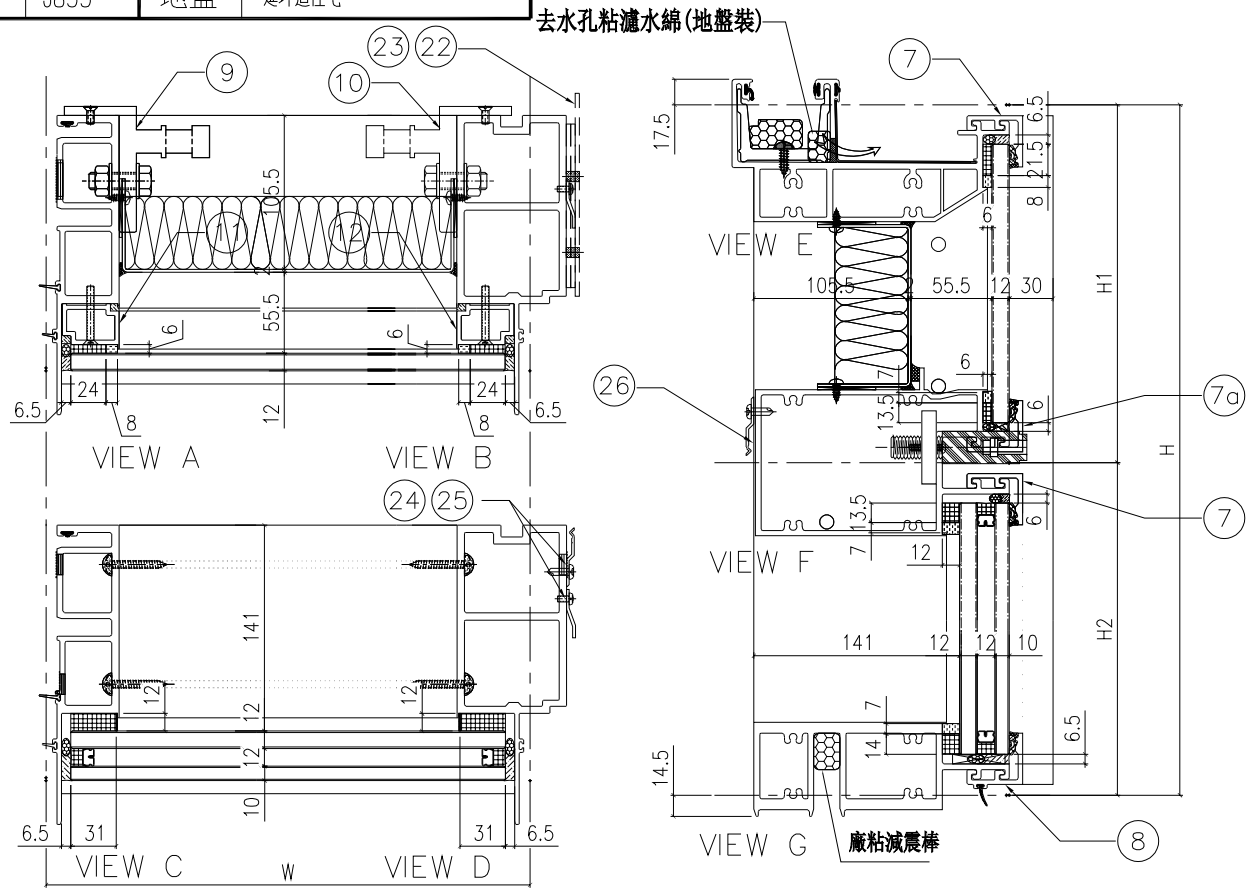

配件清單名稱	顏色	數量	備注
#10x5/8"圓頭鋼牙	A4-70	24	修背板用(300mmC/C)
#14x1-1/2"圓頭鋼牙	A4-70	24	修橫料
M5x40mm平頭機絲	A4-70	8	仝梗玻璃骨用
M5x12mm平頭機絲	A4-70	4	固定掛碼到企料上
M12x40mm六角螺栓	A4-70	4	企料鋁碼用(配1螺母,1平介,1彈介)
3/16x3/4"圓頭機絲	A4-70	4	修擋水巴
#10x5/8"圓頭鋼牙	A4-70	16	修Z字碼(每個2料)
#10x5/8"圓頭鋼牙	A4-70	11	修雙拼Z字碼(300mm c/c)
#10x5/8"圓頭鋼牙	A4-70	8	修Z字碼(橫料用)每個2料

分格W	分格H	分格H1	分格H2			
1112.5	3300	957.5	2342.5			

A版修改圖號

序號	名稱	加工圖號	數量	長度	備註	模號
1	梗母企	X85972-01a	1	3307		X859722
2	梗邊企	X85975-01aR A	1	3307		X85975
3	頂橫	X85982-01R-529	1	1130		X85982
4	上梗下梗中橫	X85983-01-529dL	1	1089.5		X85983
6	底橫	X85981-01-529	1	1089.5		X85981
7	扣蓋（頂）	X85989-01-529	2	1090.5		X85989
7a	扣蓋（頂）	X85989-01-529dL	1	1090.5		X85989
8	扣蓋（底）	X85988-01-529	1	1090.5		X85988
9	掛碼	KM-GM01	1	200		X85998
10	掛碼	KM-GM02	1	200		X85998
11	梗玻骨(單玻)	X85991-01L	1	862.5		X85991
12	梗玻骨(單玻)	X85991-01R	1	862.5		X85991
22	擋水巴	SS-04	2	117		3mm鋁板
23	擋水巴	SS-05	1	172		3mm鋁板
24	Z字碼	UN-Z02	8	50		
25	Z字碼	UN-Z03-02	1	3140		
26	Z字碼	UN-Z01	4	50		


名稱	單元件組裝圖數據表	制圖	陳俊賢	2021.11.03	修改	A		
材料		復核	謝永林	2021.11.30	日期	2022.7.14		
顏色	JMQ213457(三塗)	批准	胡哥		圖號	CW-529c(1)		

EG-DWG3

美特鋁質 有限公司
MIDI Aluminium Fabricator Ltd.

CW-529d

工程號	J853	地盤	延坪道住宅

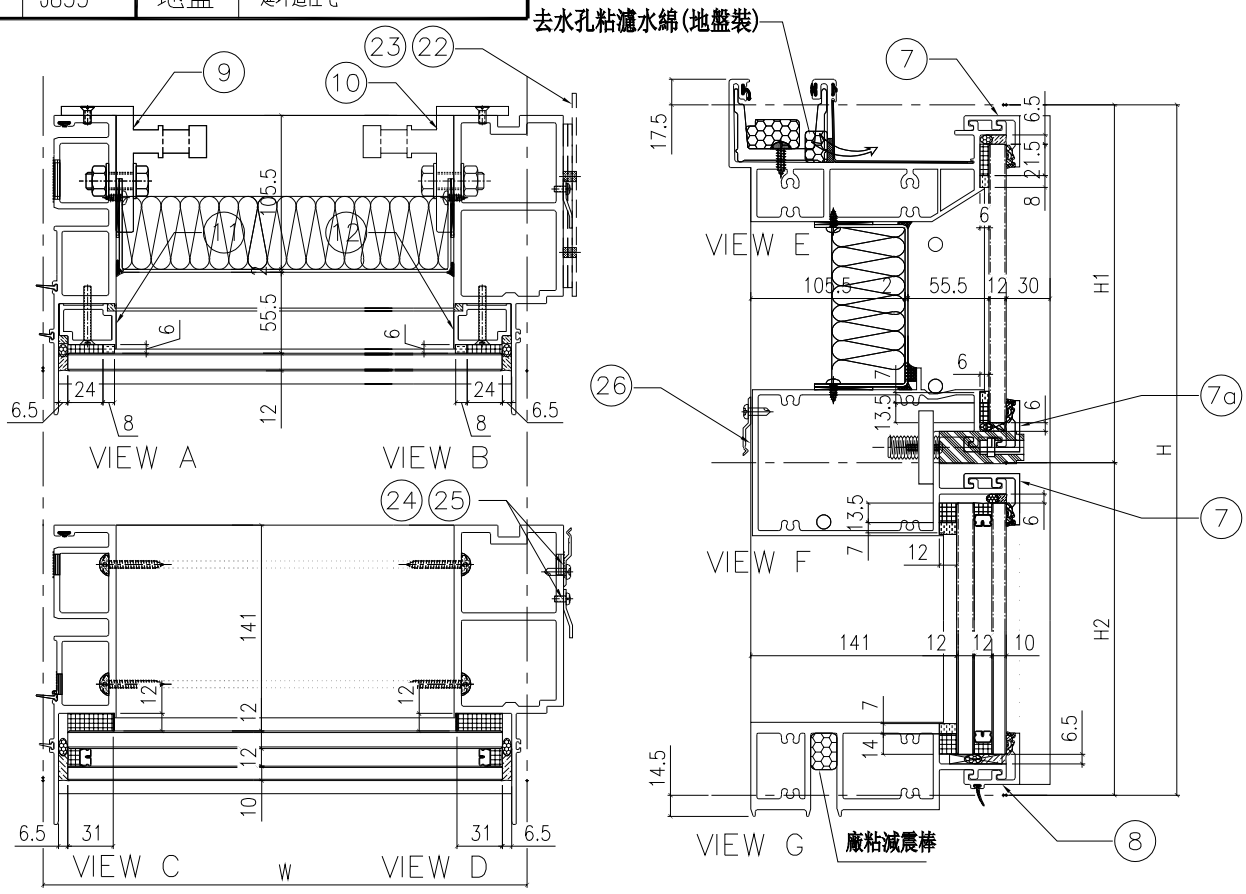

配件清單名稱	顏色	數量	備注
#10x5/8"圓頭鋼牙	A4-70	24	修背板用(300mmC/C)
#14x1-1/2"圓頭鋼牙	A4-70	24	修橫料
M5x40mm平頭機絲	A4-70	8	仝梗玻璃骨用
M5x12mm平頭機絲	A4-70	4	固定掛碼到企料上
M12x40mm六角螺栓	A4-70	4	企料鋁碼用(配1螺母,1平介,1彈介)
3/16x3/4"圓頭機絲	A4-70	4	修擋水巴
#10x5/8"圓頭鋼牙	A4-70	16	修Z字碼(每個2料)
#10x5/8"圓頭鋼牙	A4-70	11	修雙拼Z字碼(300mm c/c)
#10x5/8"圓頭鋼牙	A4-70	8	修Z字碼(橫料用)每個2料

分格W	分格H	分格H1	分格H2			
1112.5	3150	957.5	2192.5			

A 版修改圖號

序號	名稱	加工圖號	數量	長度	備註	模號
1	梗母企	X85972-01	1	3157		X859722
2	梗邊企	X85975-01R A	1	3157		X85975
3	頂橫	X85982-01R-529	1	1130		X85982
4	上梗下梗中橫	X85983-01-529dL	1	1089.5		X85983
6	底橫	X85981-01-529	1	1089.5		X85981
7	扣蓋（頂）	X85989-01-529	2	1090.5		X85989
7	扣蓋（頂）	X85989-01-529dL	1	1090.5		X85989
8	扣蓋（底）	X85988-01-529	1	1090.5		X85988
9	掛碼	KM-GM01	1	200		X85998
10	掛碼	KM-GM02	1	200		X85998
11	梗玻骨(單玻)	X85991-01L	1	862.5		X85991
12	梗玻骨(單玻)	X85991-01R	1	862.5		X85991
22	擋水巴	SS-04	2	117		3mm鋁板
23	擋水巴	SS-05	1	172		3mm鋁板
24	Z字碼	UN-Z02	9	50		
25	Z字碼	UN-Z03-01	1	2990		
26	Z字碼	UN-Z01	4	50		


名稱	單元件組裝圖數據表	制圖	陳俊賢	2021.11.03	修改	A		
材料		復核	謝永林	2021.11.30	日期	2022.7.14		
顏色	JMQ213457(三塗)	批准	胡哥		圖號	CW-529d(1)		

EG-DWG3

美特鋁質 有限公司
MIDI Aluminium Fabricator Ltd.

CW-525

工程號	J853	地盤	延坪道住宅

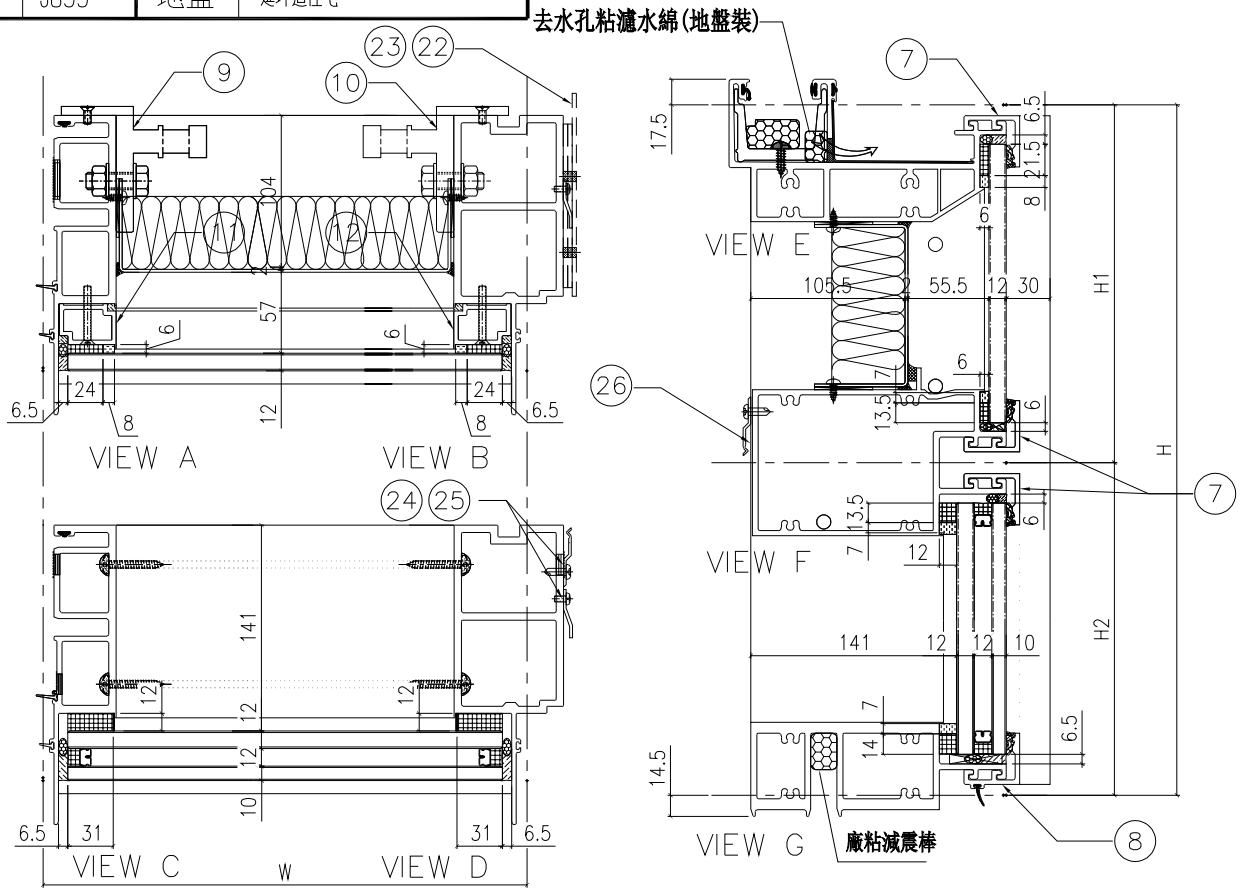

配件清單名稱	顏色	數量	備注
#10x5/8"圓頭鋼牙	A4-70	24	修背板用(300mmC/C)
#14x1-1/2"圓頭鋼牙	A4-70	24	修橫料
M5x40mm平頭機絲	A4-70	8	仝梗玻璃骨用
M5x12mm平頭機絲	A4-70	4	固定掛碼到企料上
M12x40mm六角螺栓	A4-70	4	企料鋁碼用(配1螺母,1平介,1彈介)
3/16x3/4"圓頭機絲	A4-70	4	修擋水巴
#10x5/8"圓頭鋼牙	A4-70	16	修Z字碼(每個2料)
#10x5/8"圓頭鋼牙	A4-70	11	修雙拼Z字碼(300mm c/c)
#10x5/8"圓頭鋼牙	A4-70	8	修Z字碼(橫料用)每個2料

分格W	分格H	分格H1	分格H2			
1837.5	3150	957.5	2192.5			

A版修改圖號

序號	名稱	加工圖號	數量	長度	備註	模號
1	梗母企	X85972-01	1	3157		X85972
2	梗邊企	X85975-01R A	1	3157		X85975
3	頂橫	X85982-01R-525	1	1855		X85982
4	上梗下梗中橫	X85983-01-525	1	1814.5		X85983
6	底橫	X85981-01-525	1	1814.5		X85981
7	扣蓋（頂）	X85989-01-525	3	1815.5		X85989
8	扣蓋（底）	X85988-01-525	1	1815.5		X85988
9	掛碼	KM-GM01	1	200		X85998
10	掛碼	KM-GM02	1	200		X85998
11	梗玻骨(單玻)	X85991-01L	1	862.5		X85991
12	梗玻骨(單玻)	X85991-01R	1	862.5		X85991
22	擋水巴	SS-04	2	117		3mm鋁板
23	擋水巴	SS-05	1	172		3mm鋁板
24	Z字碼	UN-Z02	9	50		
25	Z字碼	UN-Z03-01	1	2990		
26	Z字碼	UN-Z01	4	50		


名稱	單元件組裝圖數據表	制圖	陳俊賢	2021.11.03	修改	A		
材料		復核	謝永林	2021.11.30	日期	2022.7.14		
顏色	JMQ213457(三塗)	批准	胡哥		圖號	CW-525(1)		


EG—DWG3

美特鋁質 有限公司
MIDI Aluminium Fabricator Ltd.

CW—525d

工程號	J853	地盤	延坪道住宅

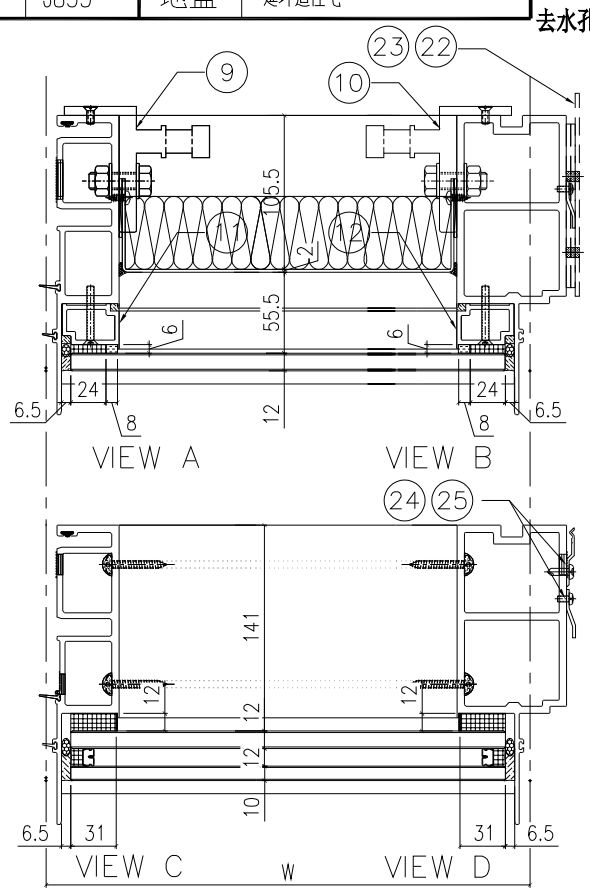

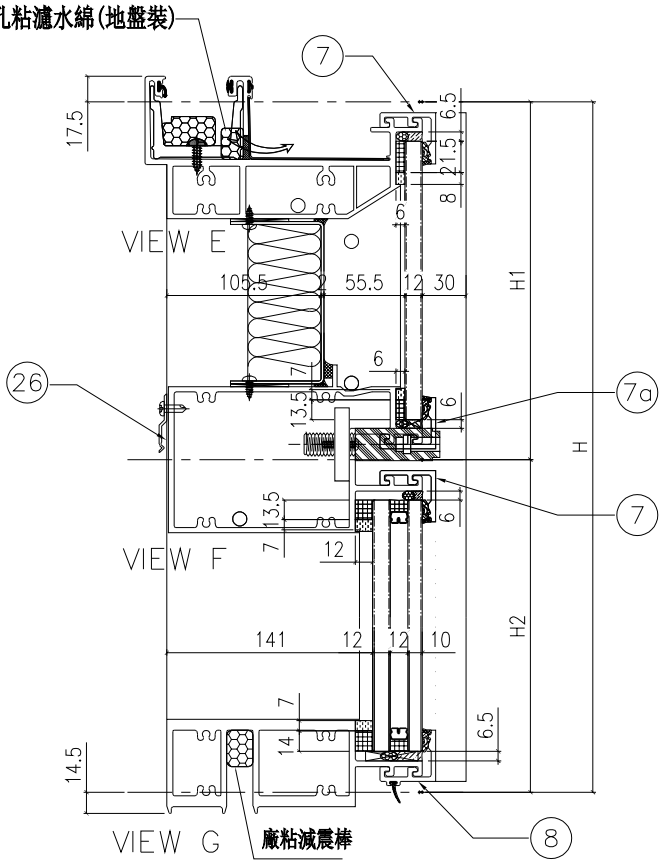

配件清單名稱	顏色	數量	備注
#10x5/8"圓頭鋼牙	A4-70	24	修背板用(300mmC/C)
#14x1-1/2"圓頭鋼牙	A4-70	24	修橫料
M5x40mm平頭機絲	A4-70	8	全梗玻璃骨用
M5x12mm平頭機絲	A4-70	4	固定掛碼到企料上
M12x40mm六角螺栓	A4-70	4	企料鋁碼用(配1螺母,1平介,1彈介)
3/16x3/4"圓頭機絲	A4-70	4	修擋水巴
#10x5/8"圓頭鋼牙	A4-70	16	修Z字碼(每個2料)
#10x5/8"圓頭鋼牙	A4-70	11	修雙拼Z字碼(300mm c/c)
#10x5/8"圓頭鋼牙	A4-70	8	修Z字碼(橫料用)每個2料

分格W	分格H	分格H1	分格H2			
1837.5	3150	957.5	2192.5			

A版修改圖號

序號	名稱	加工圖號	數量	長度	備註	橫號
1	梗母企	X85972-01	1	3157		X859722
2	梗邊企	X85975-01R (A)	1	3157		X85975
3	頂橫	X85982-01R-525	1	1855		X85982
4	上梗下梗中橫	X85983-01-525dW	1	1814.5		X85983
6	底橫	X85981-01-525	1	1814.5		X85981
7	扣蓋（頂）	X85989-01-525	2	1815.5		X85989
7a	扣蓋（頂）	X85989-01-525dW	1	1815.5		X85989
8	扣蓋（底）	X85988-01-525	1	1815.5		X85988
9	掛碼	KM-GM01	1	200		X85998
10	掛碼	KM-GM02	1	200		X85998
11	梗玻骨(單玻)	X85991-01L	1	862.5		X85991
12	梗玻骨(單玻)	X85991-01R	1	862.5		X85991
22	擋水巴	SS-04	2	117		3mm鋁板
23	擋水巴	SS-05	1	172		3mm鋁板
24	Z字碼	UN-Z02	9	50		
25	Z字碼	UN-Z03-01	1	2990		
26	Z字碼	UN-Z01	4	50		

名稱	單元件組裝圖數據表	制圖	陳俊賢	2021.11.03	修改	A		
材料		復核	謝永林	2021.11.30	日期	2022.7.14		
顏色	JMQ213457(三塗)	批准	胡哥		圖號	CW-525d(1)		

EG－DWG3


美特鋁質 有限公司
MIDI Aluminium Fabricator Ltd.


工程號	J853	地盤	延坪道住宅


圖號	層數	數量	總數	樓層	使用位置
CW－517Z	8	1	8	11F－15F,17F－21F	J853－SD－CW－4506

節點圖見: CW－517Z(1)

A 版修改玻璃編號

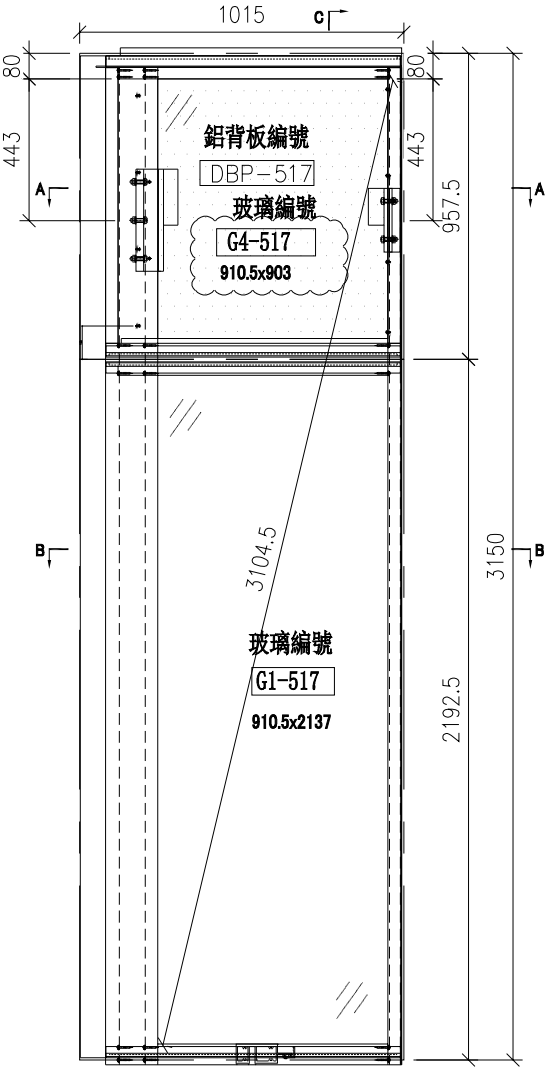

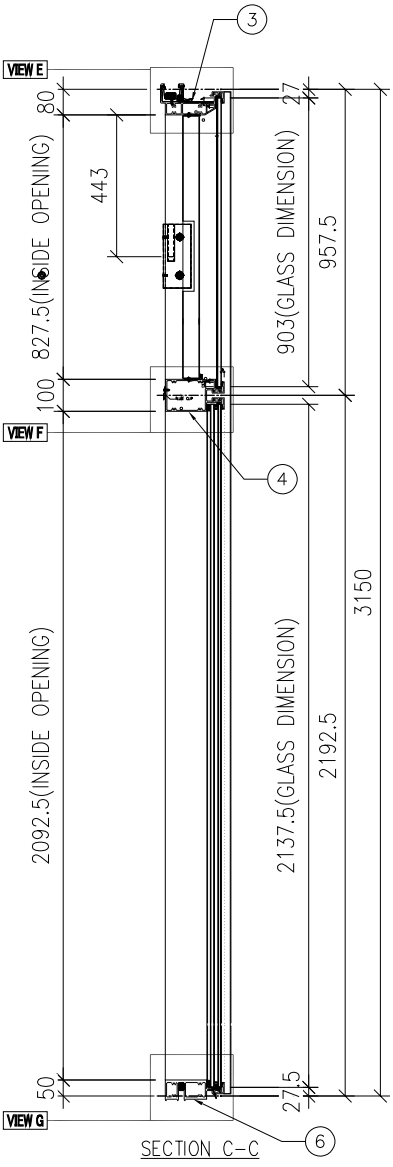

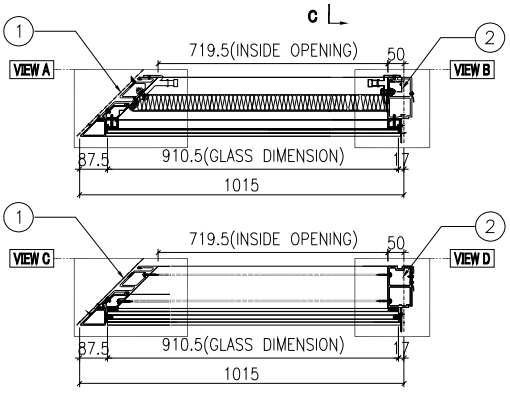

名稱	單元組裝圖	制圖	陳俊賢	2021.11.03	修改	A		
材料		復核	謝永林	2021.11.30	日期	2022.7.14		
顏色	JMQ213457(三塗)	批准	胡哥		圖號	CW－517Z		

EG-DWG3

美特鋁質 有限公司
MIDI Aluminium Fabricator Ltd.

圖號	層數	數量	總數	樓層	單位	使用位置
CW-PTBB50	9	1	9	11F-15F,17F-22F	F	J853-SD-CW-4508


工程號	J853	地盤	延坪道住宅

數據表見: CW-PTBB50(2)

節點圖見: CW-PTBB50(1)

T窗限開300mm

A版依據E14825修改攔河槽高度

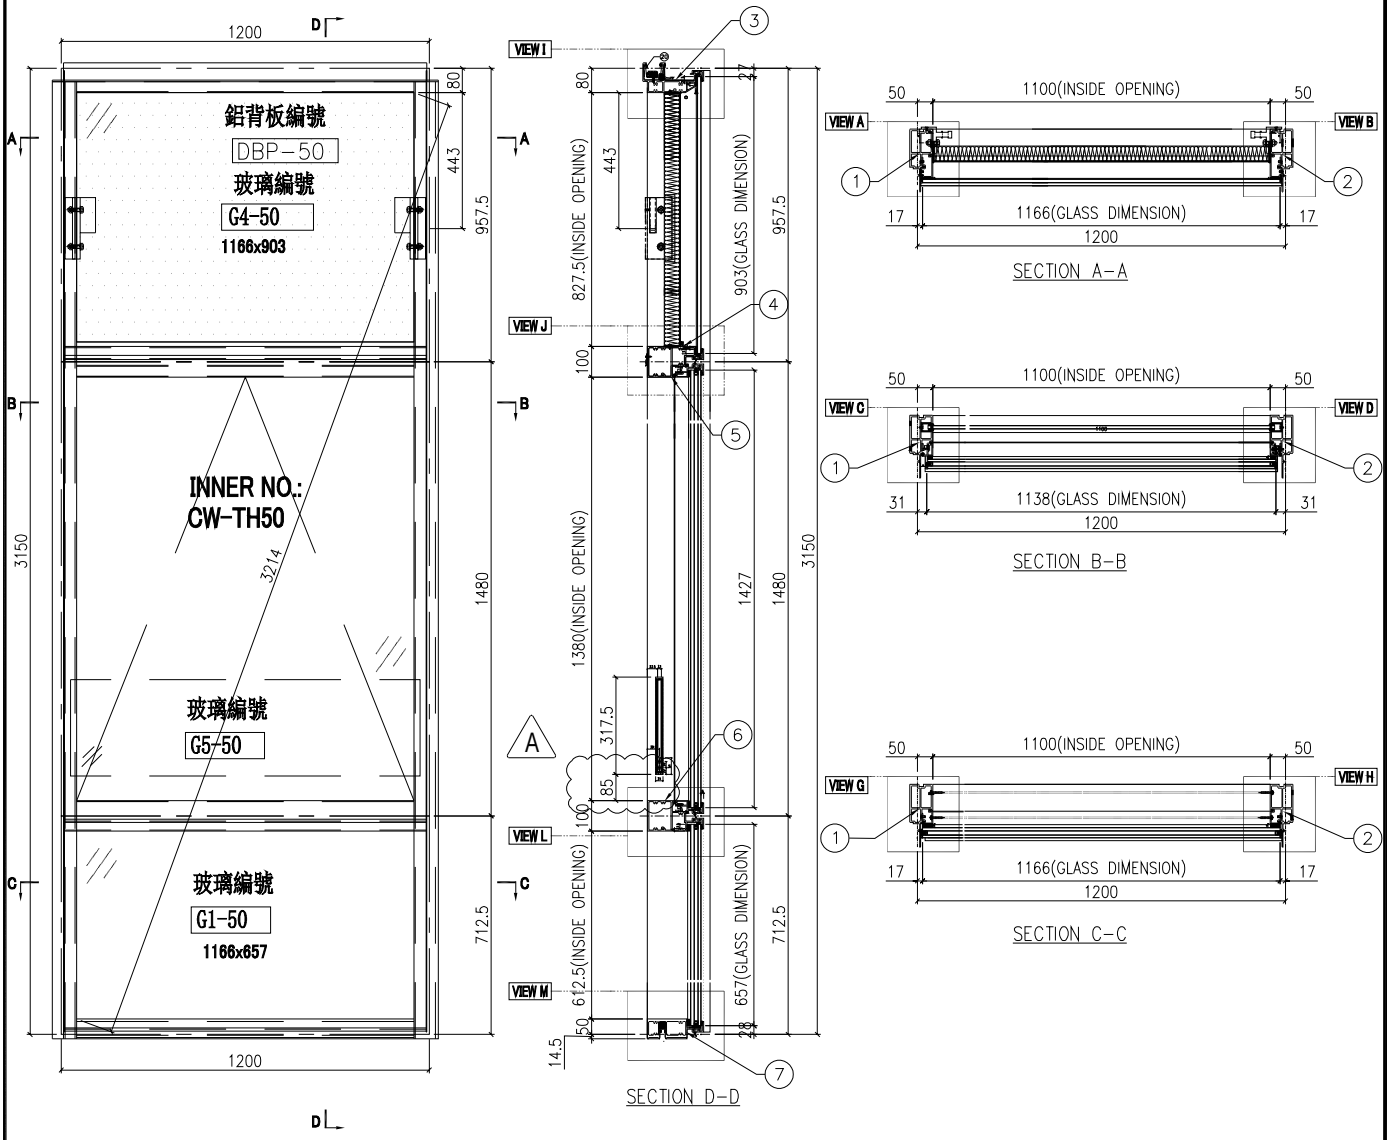

名稱	單元組裝圖	制圖	陳俊賢	2021.11.03	修改	A		
材料		復核	謝永林	2021.11.30	日期	2022.7.14		
顏色	JMQ213457(三塗)	批准	胡哥		圖號	CW-PTBB50		

EG－DWG3

美特鋁質 有限公司
MIDI Aluminium Fabricator Ltd.

圖號	層數	數量	總數	樓層	單位	使用位置
CW－PTBB50a	2	1	2	16F,25F	A	J853－SD－CW－4508


工程號	J853	地盤	延坪道住宅

數據表見: CW－PTBB50a(2)

A版依據E14825修改攔河槽高度

節點圖見: CW－PTBB50a(1)

T窗限開300mm

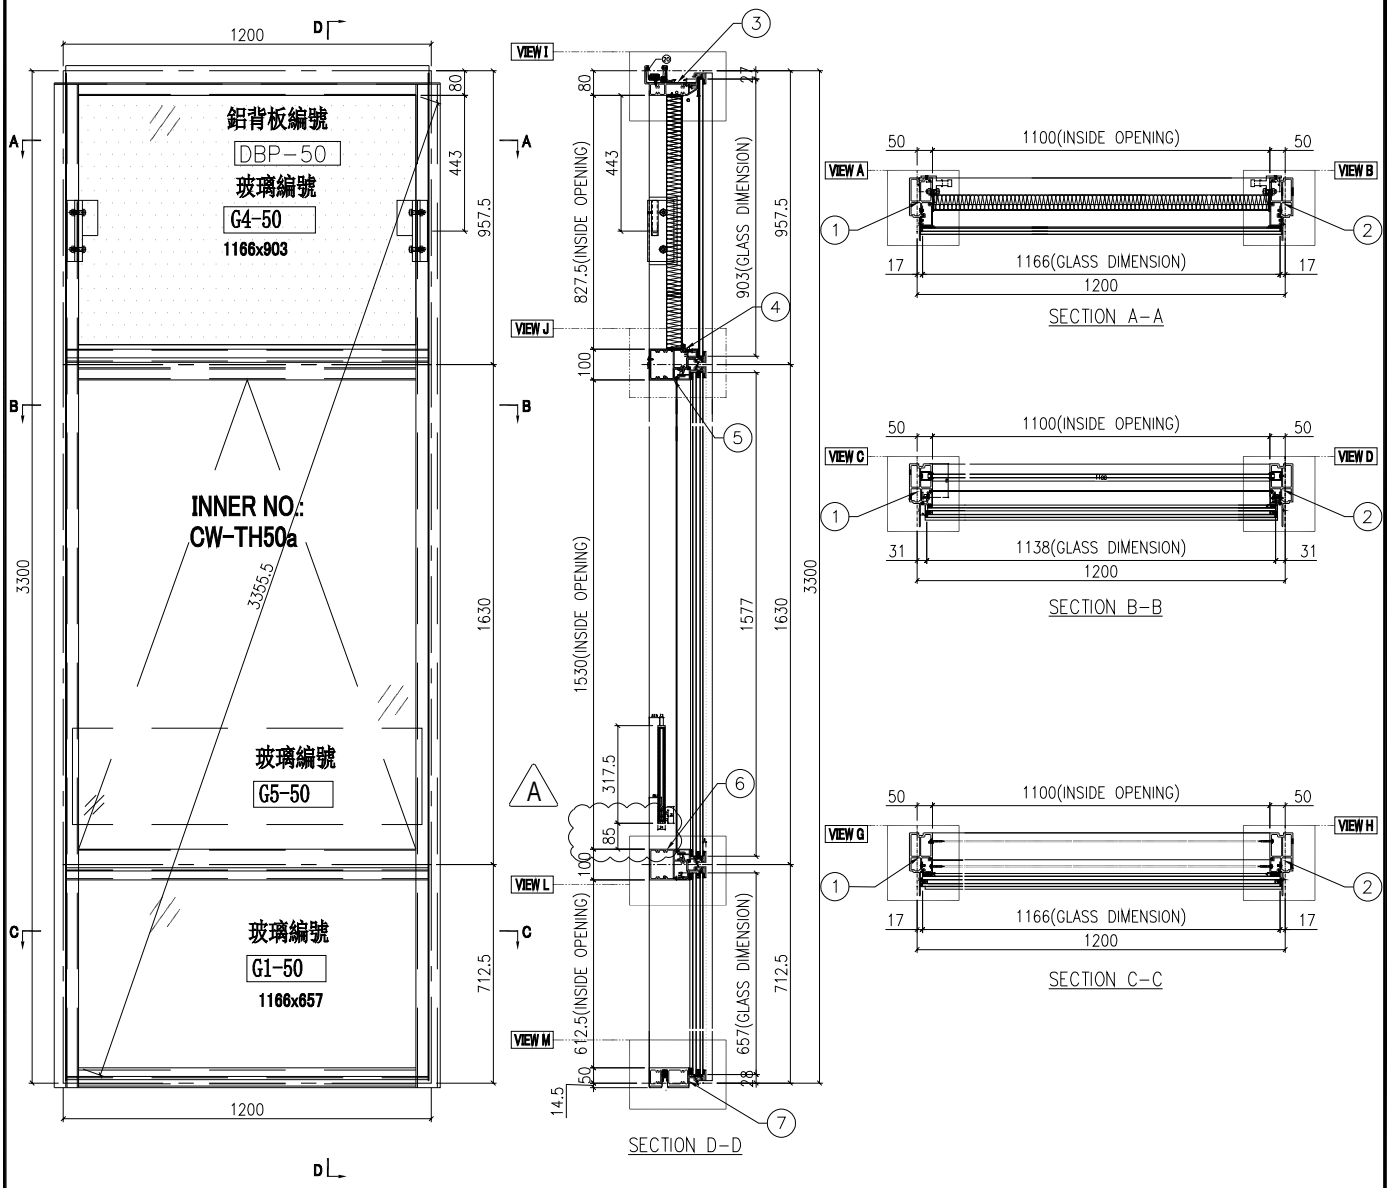

名稱	單元組裝圖	制圖	陳俊賢	2021.11.03	修改	A		
材料		復核	謝永林	2021.11.30	日期	2022.7.14		
顏色	JMQ213457(三塗)	批准	胡哥		圖號	CW－PTBB50a		


EG－DWG3

美特鋁質 有限公司
MIDI Aluminium Fabricator Ltd.

工程號	J853	地盤	延坪道住宅

數據表見: CW－PTBB50b(2)
節點圖見: CW－PTBB50b(1)
T窗限開300mm
A版依據EI4825修改攔河槽高度

圖號	層數	數量	總數	樓層	單位	使用位置
CW－PTBB50b	1	1	1	23F	F	J853－SD－CW－4508

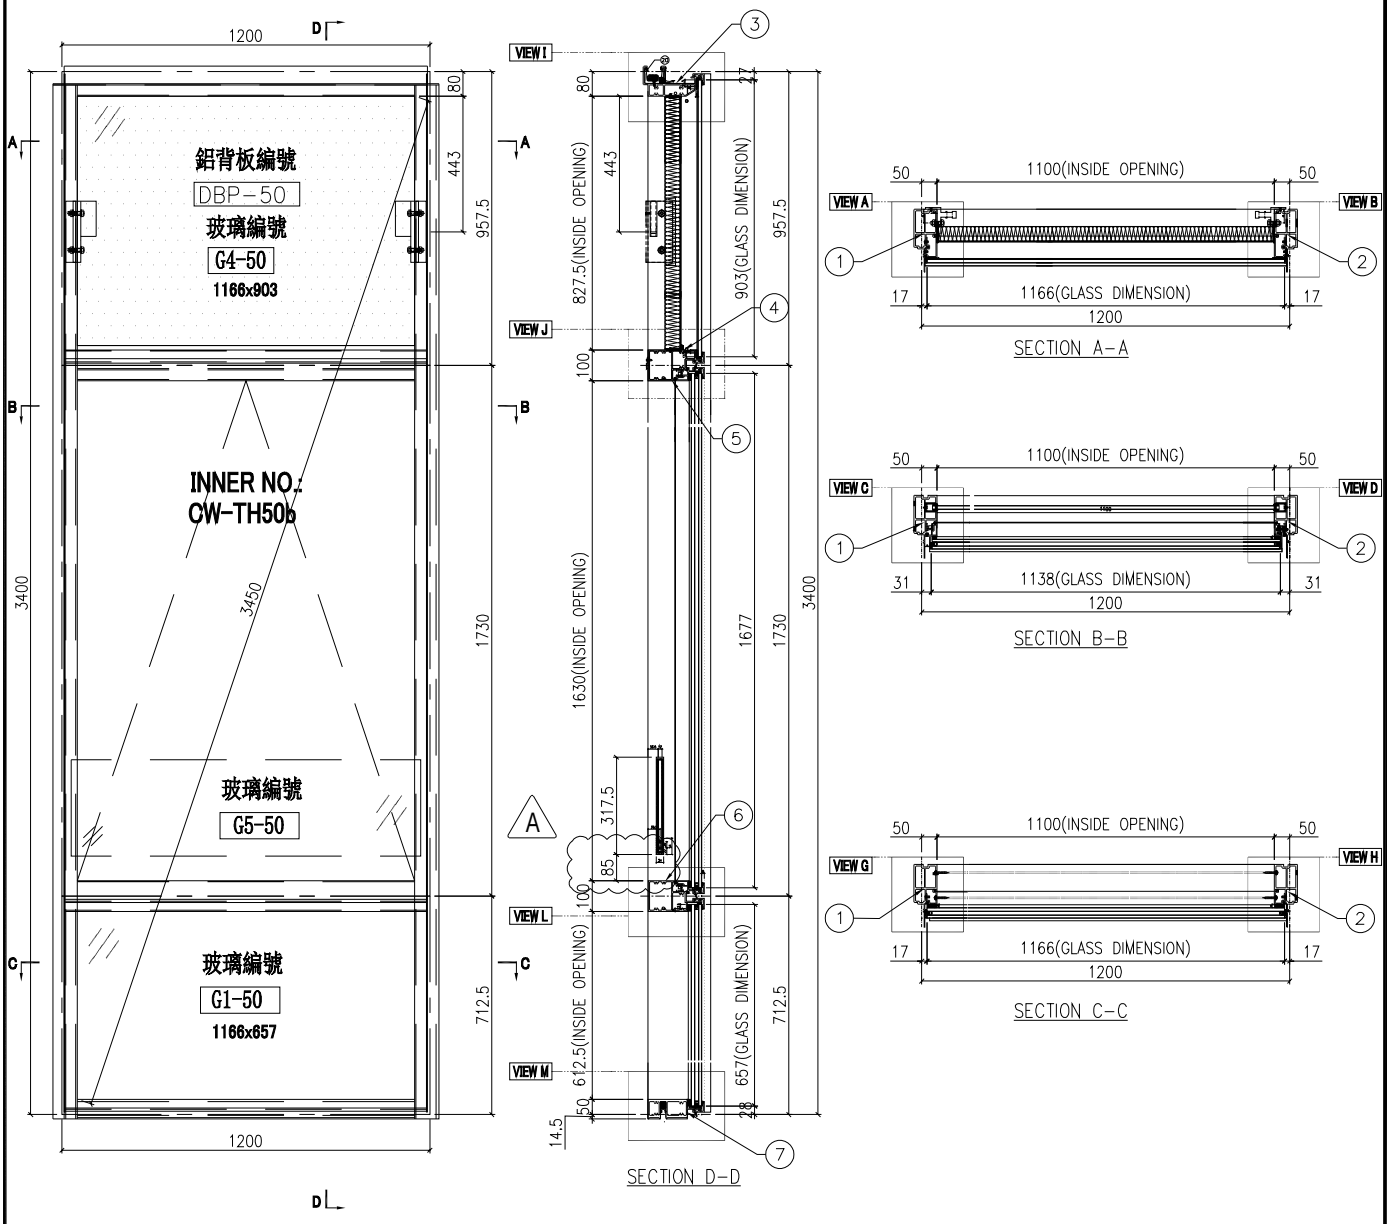

名稱	單元組裝圖	制圖	陳俊賢	2021.11.03	修改	A		
材料		復核	謝永林	2021.11.30	日期	2022.7.14		
顏色	JMQ213457(三塗)	批准	胡哥		圖號	CW－PTBB50b		

EG－DWG3

美特鋁質 有限公司
MIDI Aluminium Fabricator Ltd.

圖號	層數	數量	總數	樓層	使用位置
CW－PTBB37	8	1	8	6F－15F	J853－SD－CW－4501


工程號	J853	地盤	延坪道住宅


數據表見: CW－PTBB37(2)


A版依據EI4825修改攔河槽高度


節點圖見: CW－PTBB37(1)

T窗限開300mm

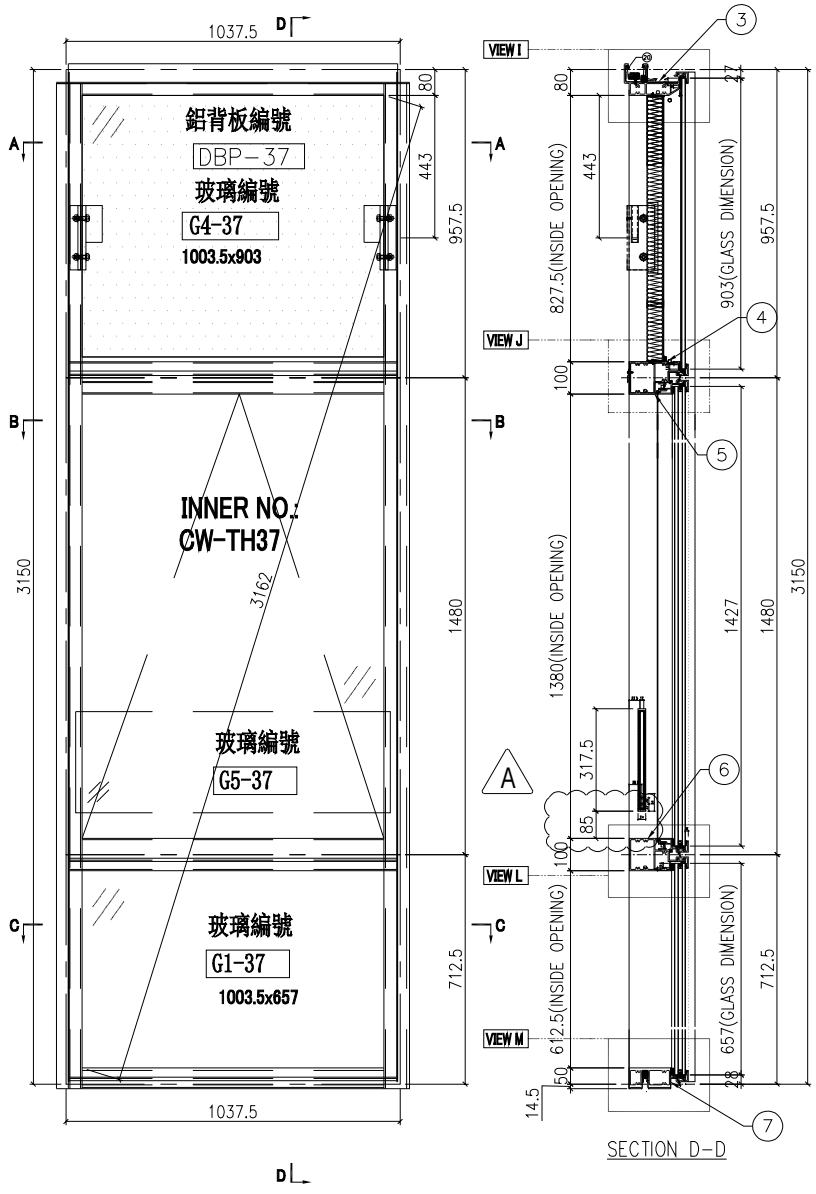

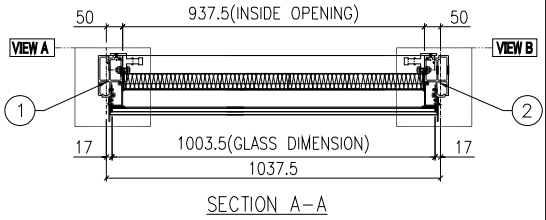

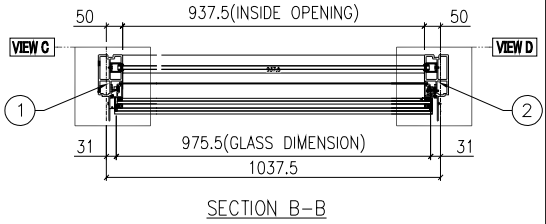

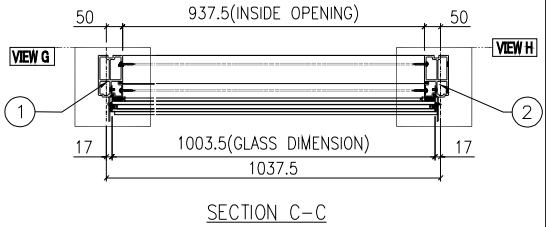

名稱	單元組裝圖	制圖	陳俊賢	2021.11.03	修改	A		
材料		復核	謝永林	2021.11.30	日期	2022.7.14		
顏色	JMQ213457(三塗)	批准	胡哥		圖號	CW－PTBB37		

EG－DWG3

美特鋁質 有限公司
MIDI Aluminium Fabricator Ltd.

圖號	層數	數量	總數	樓層	使用位置
CW－PTBB37a	1	1	1	5F	J853－SD－CW－4501


工程號	J853	地盤	延坪道住宅


數據表見: CW－PTBB37a(2)

節點圖見: CW－PTBB37a(1)


T窗限開300mm

B版依據EI4825修改攔河槽高度

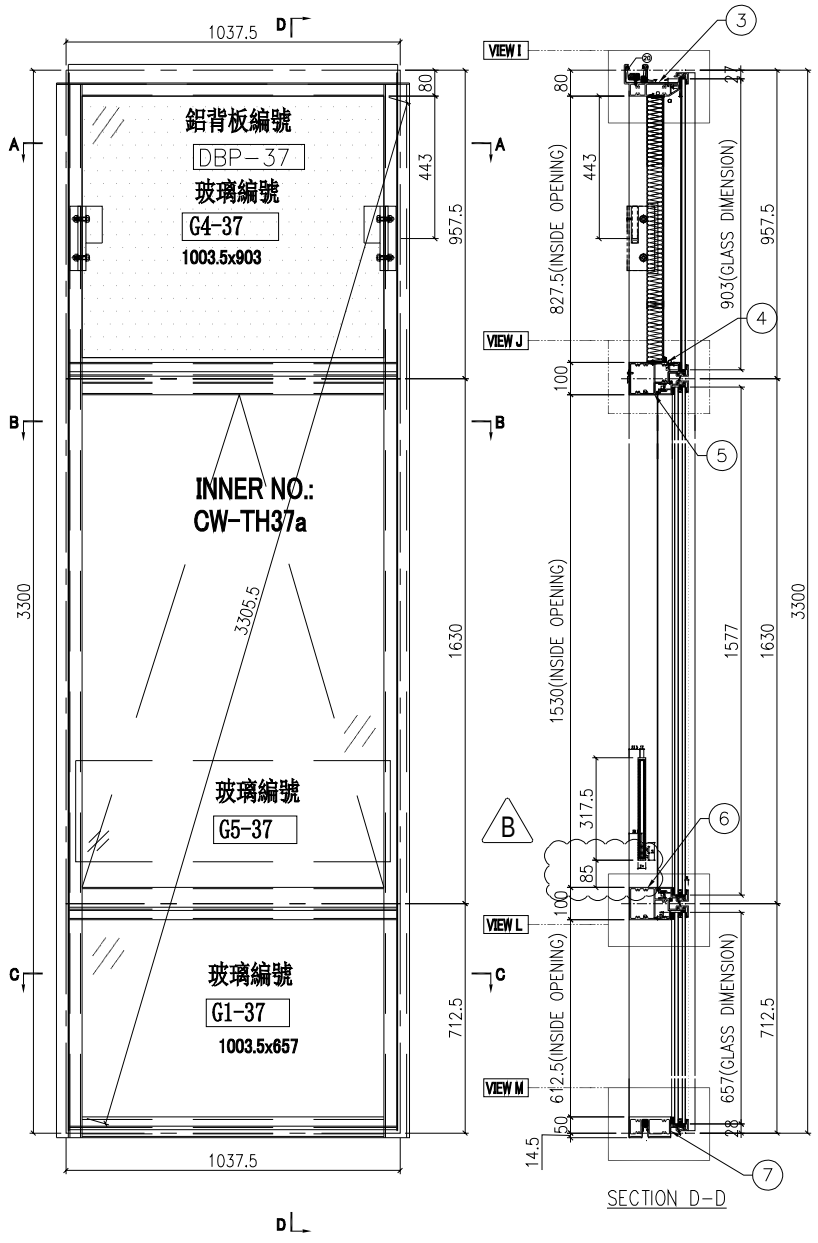


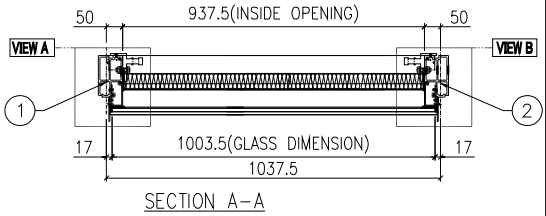

SECTION A－A

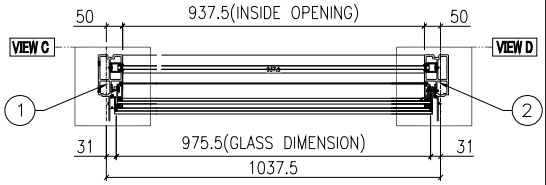

SECTION B－B

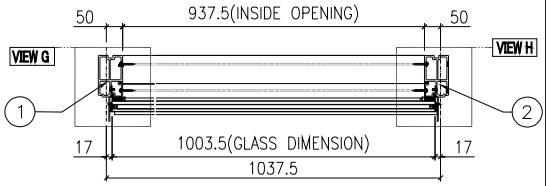

SECTION C－C

名稱	單元組裝圖	制圖	陳俊賢	2021.11.03	修改	A	B	
材料		復核	謝永林	2021.11.30	日期	2022.5.2	2022.7.14	
顏色	JMQ213457(三塗)	批准	胡哥		圖號	CW－PTBB37a		

EG－DWG3

美特鋁質 有限公司
MIDI Aluminium Fabricator Ltd.

圖號	層數	數量	總數	樓層	使用位置
CW－PTBB25	8	1	8	6F－15F	J853－SD－CW－4504


工程號	J853	地盤	延坪道住宅


數據表見: CW－PTBB25(2)

A版依據EI4825修改攔河槽高度


節點圖見: CW－PTBB25(1)

T窗限開300mm

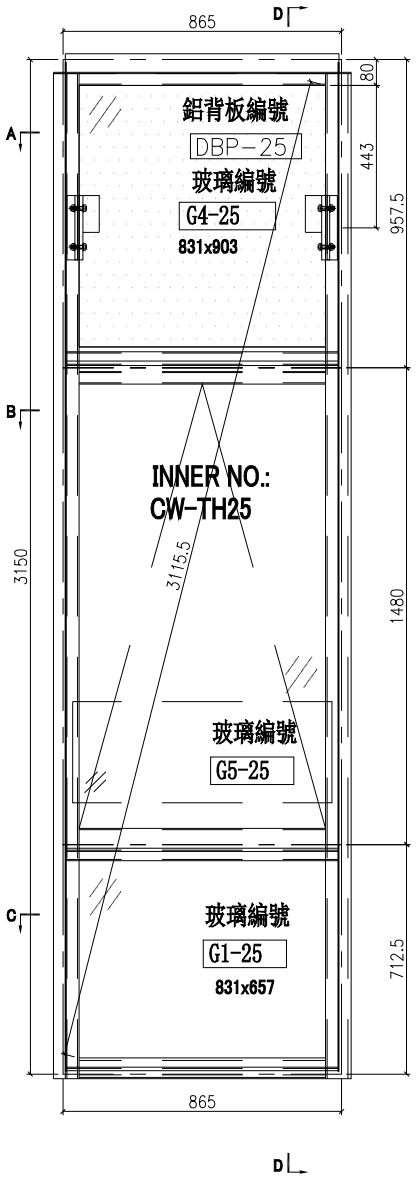


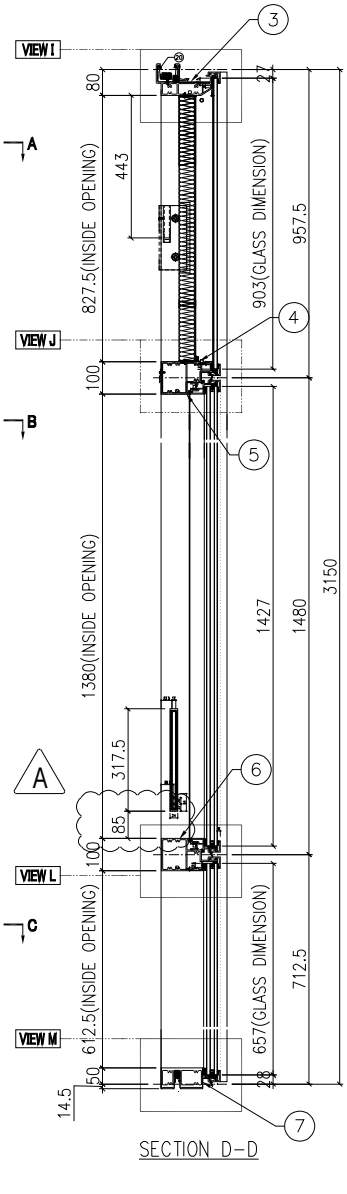


SECTION D－D

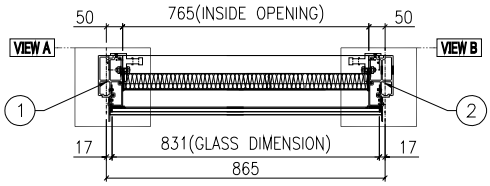

SECTION A－A

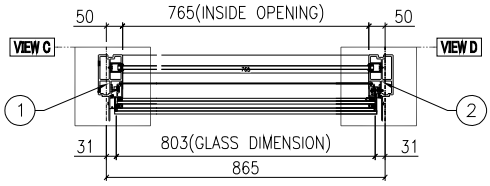

SECTION B－B

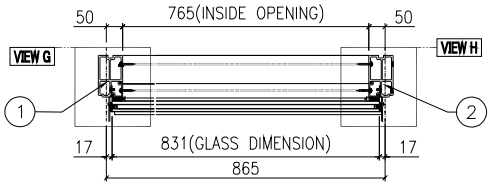

SECTION C－C

名稱	單元組裝圖	制圖	陳俊賢	2021.11.03	修改	A		
材料		復核	謝永林	2021.11.30	日期	2022.7.14		
顏色	JMQ213457(三塗)	批准	胡哥		圖號	CW－PTBB25		

EG－DWG3

美特鋁質 有限公司
MIDI Aluminium Fabricator Ltd.

圖號	層數	數量	總數	樓層	使用位置
CW－PTBB25a	1	1	1	5F	J853－SD－CW－4504


工程號	J853	地盤	延坪道住宅


數據表見: CW－PTBB25a(2)

節點圖見: CW－PTBB25a(1)


T窗限開300mm

B版依據EI4825修改攔河槽高度

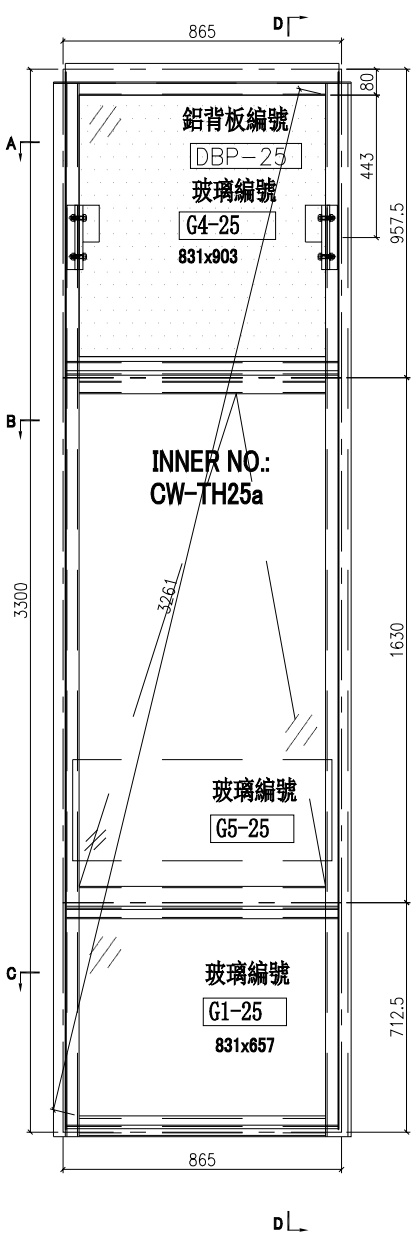


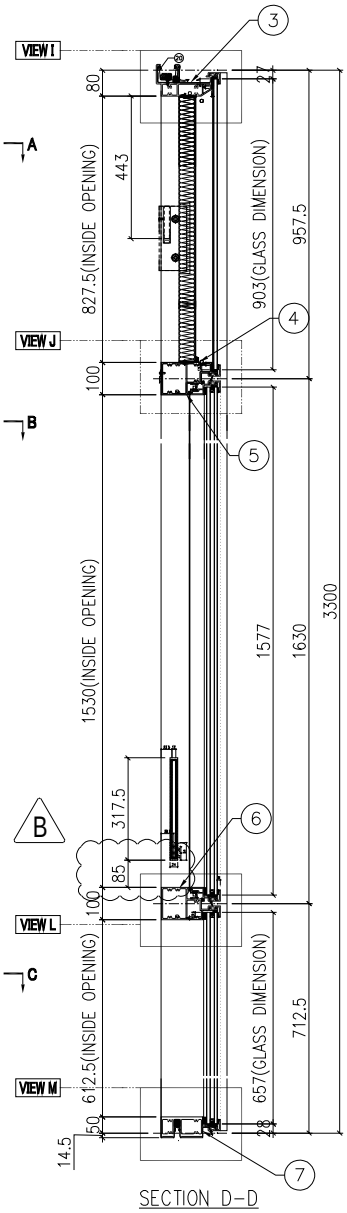


SECTION D－D

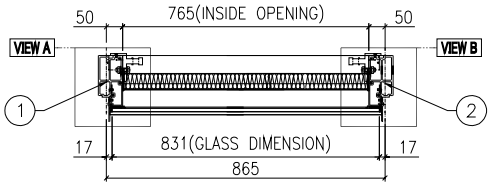

SECTION A－A

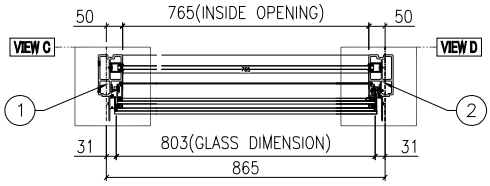

SECTION B－B

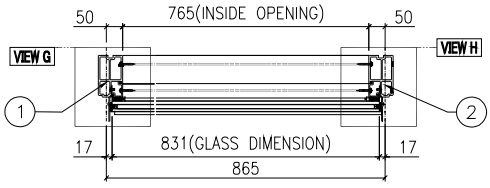

SECTION C－C

名稱	單元組裝圖	制圖	陳俊賢	2021.11.03	修改	A	B	
材料		復核	謝永林	2021.11.30	日期	2022.5.2	2022.7.14	
顏色	JMQ213457(三塗)	批准	胡哥		圖號	CW－PTBB25a		

EG－DWG3

美特鋁質 有限公司
MIDI Aluminium Fabricator Ltd.

圖號	層數	數量	總數	樓層	使用位置
CW－PTBB11	3	1	3	11F－15F	J853－SD－CW－4505


工程號	J853	地盤	延坪道住宅


數據表見: CW－PTBB11(2)

A版依據EI4825修改攔河槽高度


節點圖見: CW－PTBB11(1)

T窗限開300mm

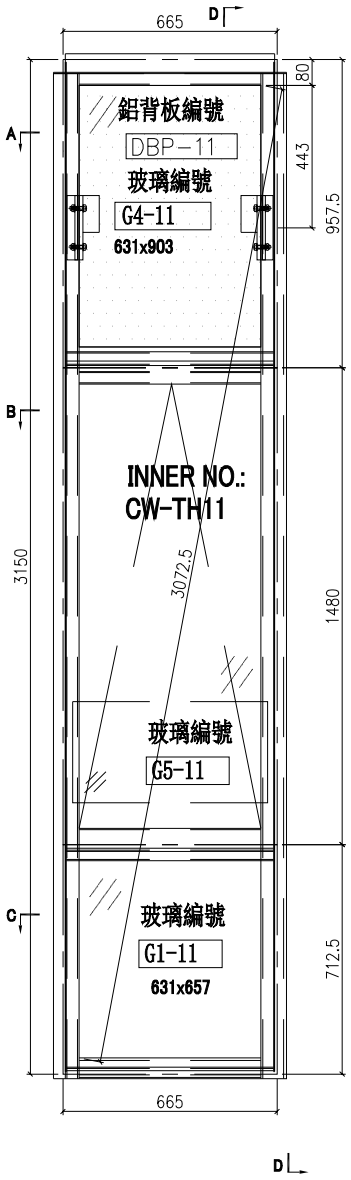


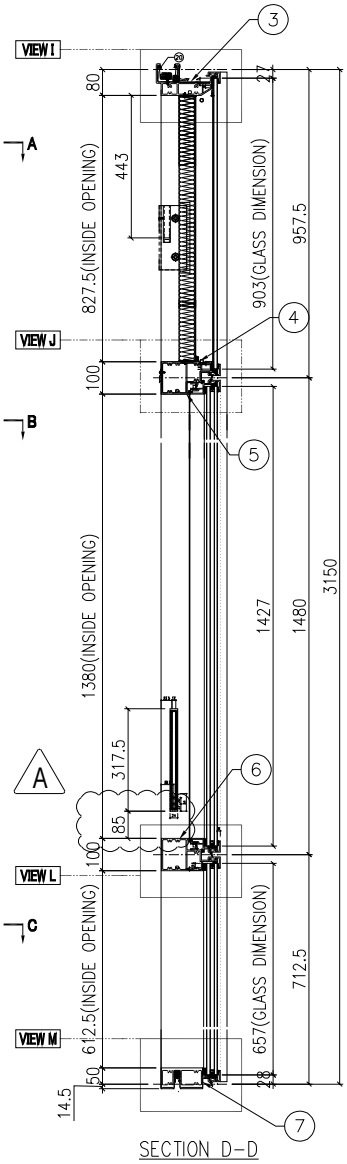


SECTION D－D

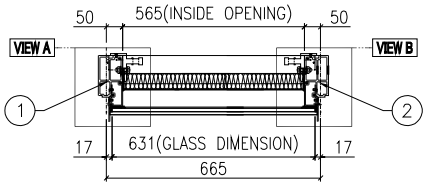

SECTION A－A

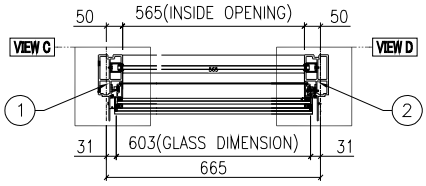

SECTION B－B

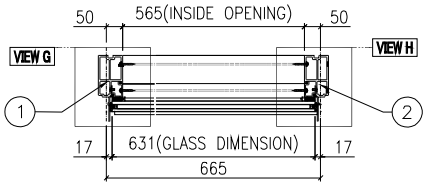

SECTION C－C

名稱	單元組裝圖	制圖	陳俊賢	2021.11.03	修改	A		
材料		復核	謝永林	2021.11.30	日期	2022.7.14		
顏色	JMQ213457(三塗)	批准	胡哥		圖號	CW－PTBB11		

EG－DWG3

美特鋁質 有限公司
MIDI Aluminium Fabricator Ltd.

圖號	層數	數量	總數	樓層	使用位置
CW－PTBB11a	1	1	1	16F	J853－SD－CW－4505


工程號	J853	地盤	延坪道住宅


數據表見: CW－PTBB11a(2)

A版依據EI4825修改欄河槽高度


節點圖見: CW－PTBB11a(1)

T窗限開300mm

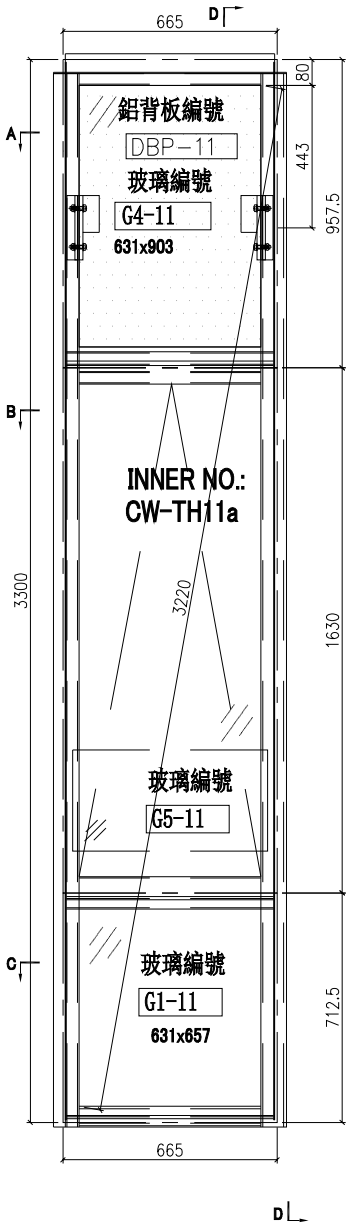


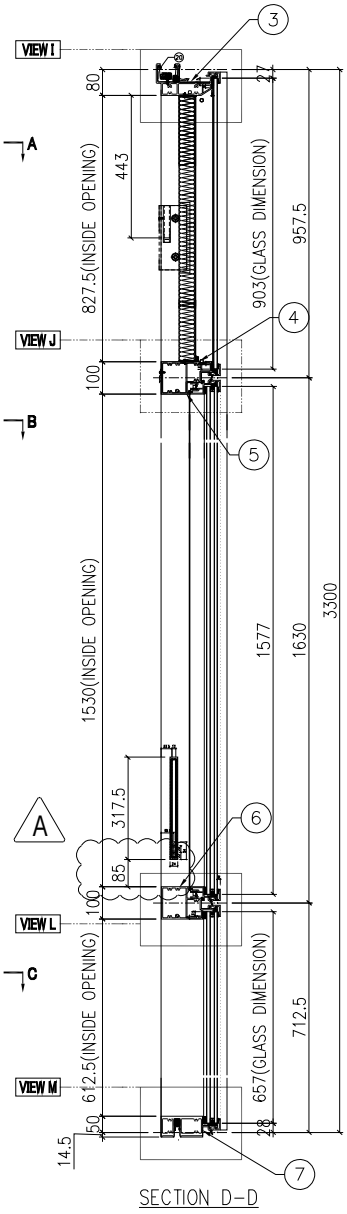


SECTION D－D

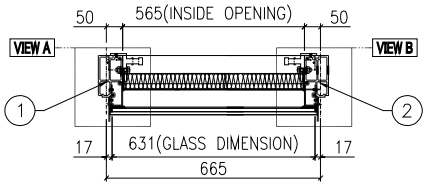

SECTION A－A

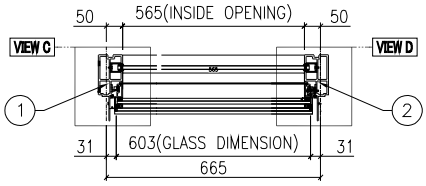

SECTION B－B

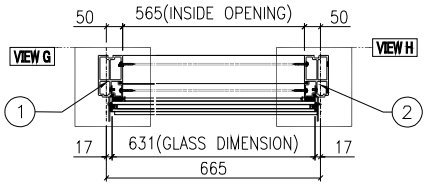

SECTION C－C

名稱	單元組裝圖	制圖	陳俊賢	2021.11.03	修改	A		
材料		復核	謝永林	2021.11.30	日期	2022.7.14		
顏色	JMQ213457(三塗)	批准	胡哥		圖號	CW－PTBB11a		

EG－DWG3

美特鋁質 有限公司
MIDI Aluminium Fabricator Ltd.

圖號	層數	數量	總數	樓層	使用位置
CW－PTMB37	6	1	6	17F－22F	J853－SD－CW－4501


工程號	J853	地盤	延坪道住宅


數據表見: CW－PTMB37(2)


節點圖見: CW－PTMB37(1)


T窗限開300mm

A版依據E14825修改攔河槽高度

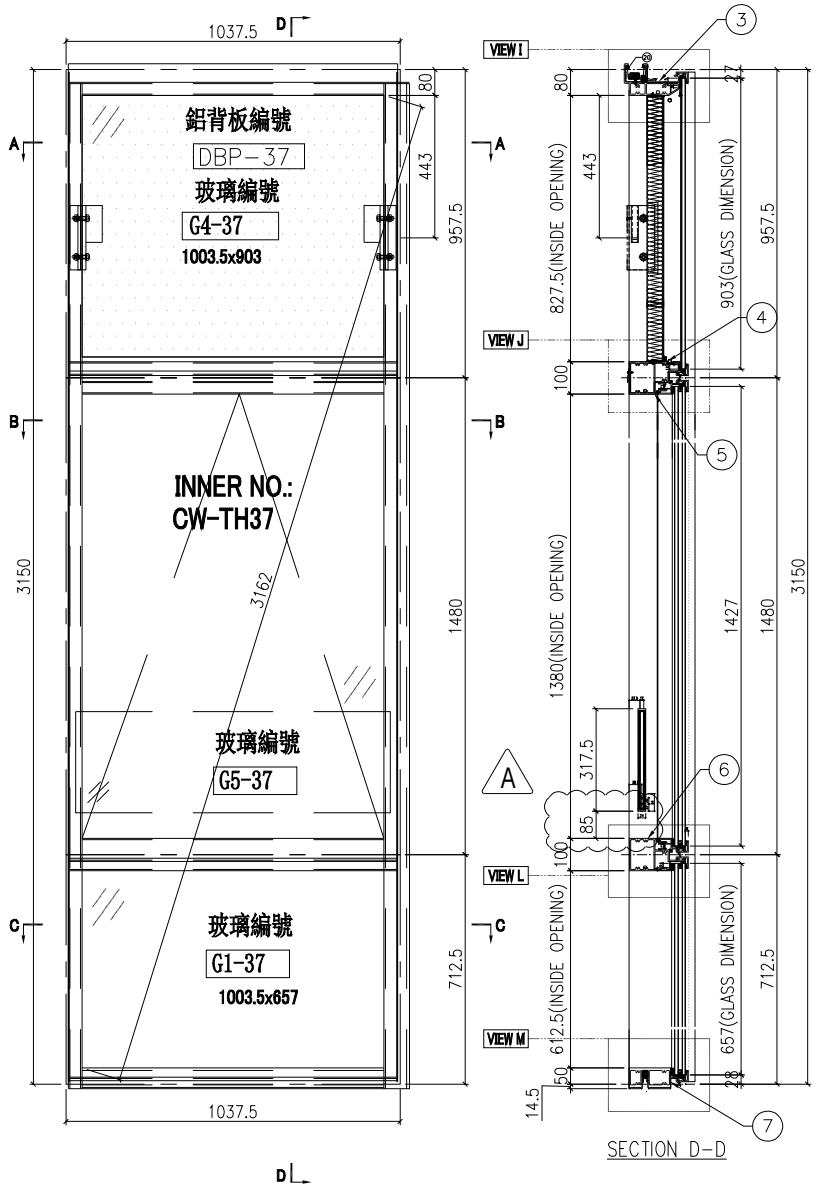

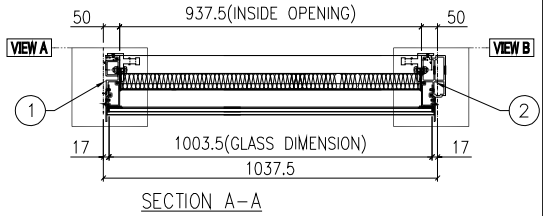

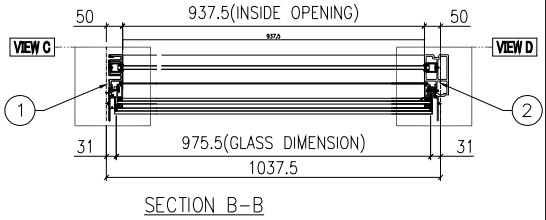

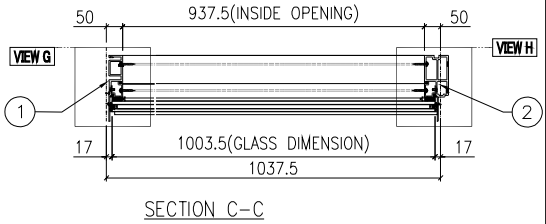

名稱	單元組裝圖	制圖	陳俊賢	2021.11.03	修改	A		
材料		復核	謝永林	2021.11.30	日期	2022.7.14		
顏色	JMQ213457(三塗)	批准	胡哥		圖號	CW－PTMB37		

EG－DWG3

美特鋁質 有限公司
MIDI Aluminium Fabricator Ltd.

圖號	層數	數量	總數	樓層	使用位置
CW-PTMG06	8	1	8	6F－15F	J853－SD－CW－4502
	9	1	9	11F－15F,17F－22F	J853－SD－CW－4507
	9	2	18	11F－15F,17F－22F	J853－SD－CW－4508


工程號	J853	地盤	延坪道住宅


數據表見: CW－PTMG06(2)

A版依據EI4825修改攔河槽高度


節點圖見: CW－PTMG06(1)

T窗限開300mm

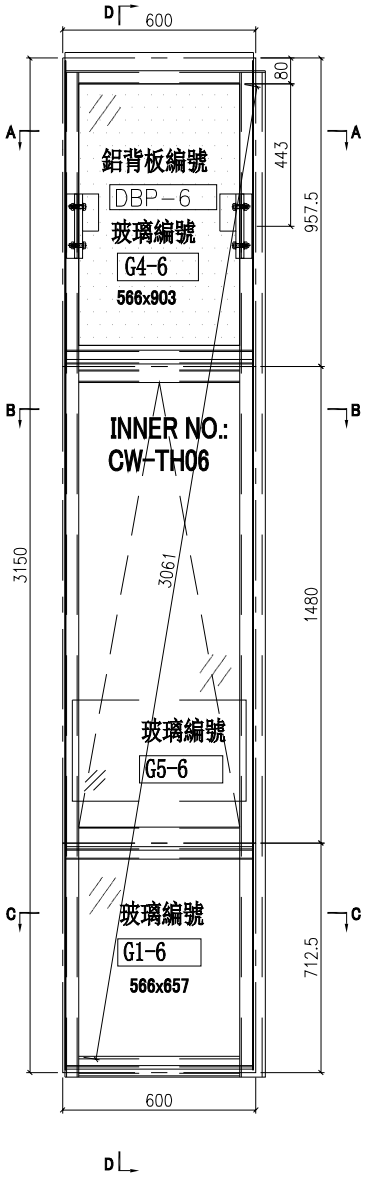


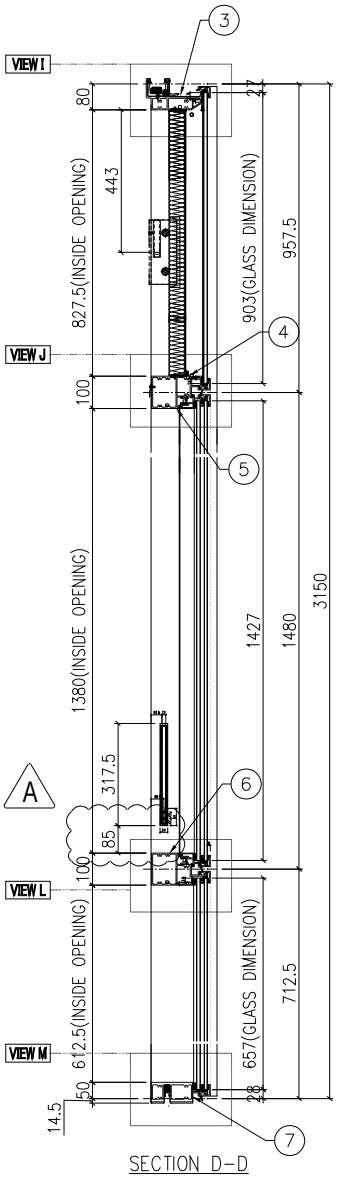


SECTION D－D

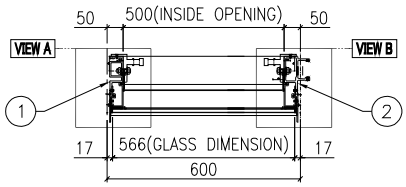

SECTION A－A

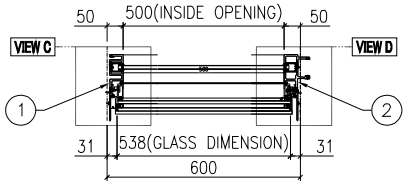

SECTION B－B

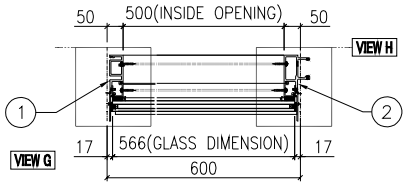

SECTION C－C

名稱	單元組裝圖	制圖	陳俊賢	2021.11.03	修改	A		
材料		復核	謝永林	2021.11.30	日期	2022.7.14		
顏色	JMQ213457(三塗)	批准	胡哥		圖號	CW－PTMG06		

EG－DWG3

美特鋁質 有限公司
MIDI Aluminium Fabricator Ltd.

圖號	層數	數量	總數	樓層	使用位置
CW－PTMG06a	1	1	1	16F	J853－SD－CW－4502
	1	1	1	16F	J853－SD－CW－4507
	2	2	4	16F,25F	J853－SD－CW－4508


工程號	J853	地盤	延坪道住宅


數據表見: CW－PTMG06a(2)

節點圖見: CW－PTMG06a(1)


T窗限開300mm

A版依據E14825修改攔河槽高度

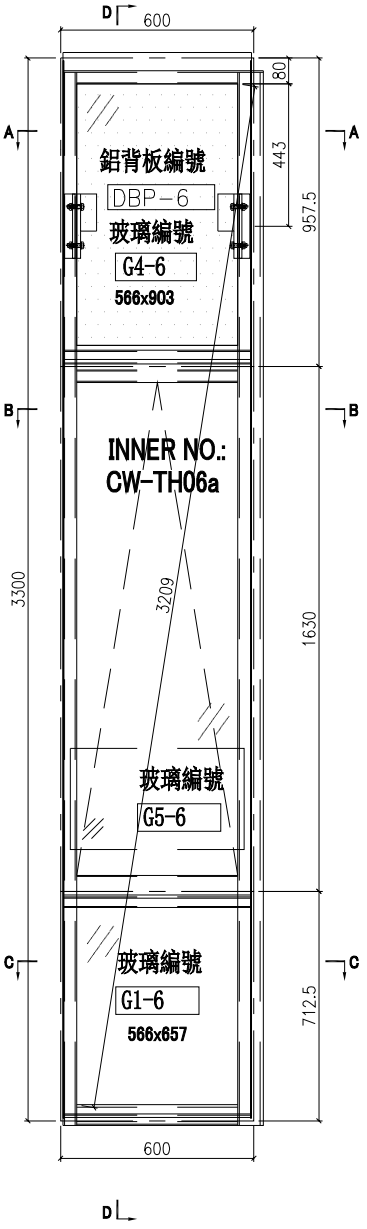


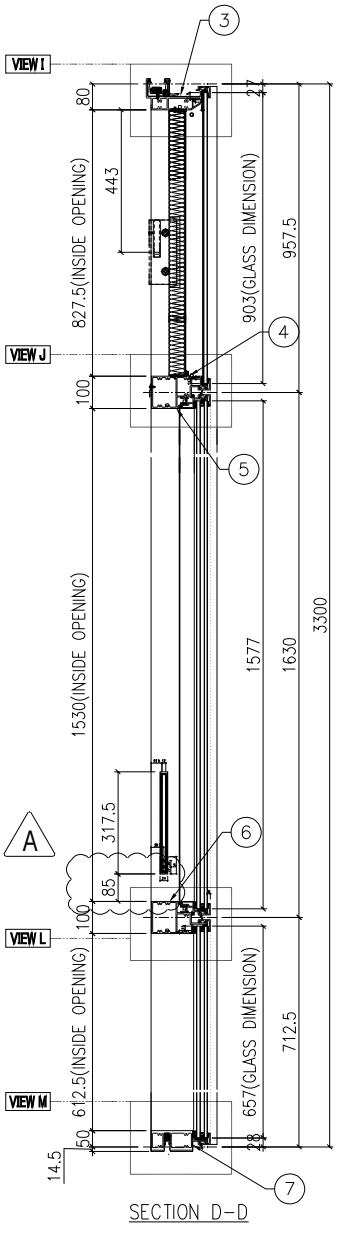


SECTION D－D

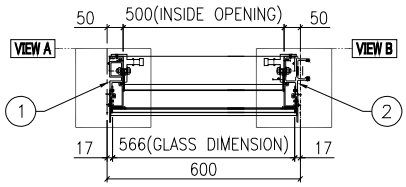

SECTION A－A

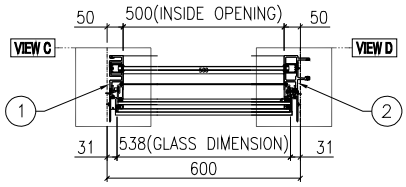

SECTION B－B

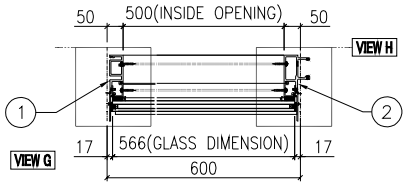

SECTION C－C

名稱	單元組裝圖	制圖	陳俊賢	2021.11.03	修改	A		
材料		復核	謝永林	2021.11.30	日期	2022.7.14		
顏色	JMQ213457(三塗)	批准	胡哥		圖號	CW－PTMG06a		

EG－DWG3

美特鋁質 有限公司
MIDI Aluminium Fabricator Ltd.

圖號	層數	數量	總數	樓層	使用位置
CW－PTMG06b	1	2	2	23F	J853－SD－CW－4508


工程號	J853	地盤	延坪道住宅


數據表見: CW－PTMG06b(2)

A版依據EI4825修改攔河槽高度


節點圖見: CW－PTMG06b(1)

T窗限開300mm

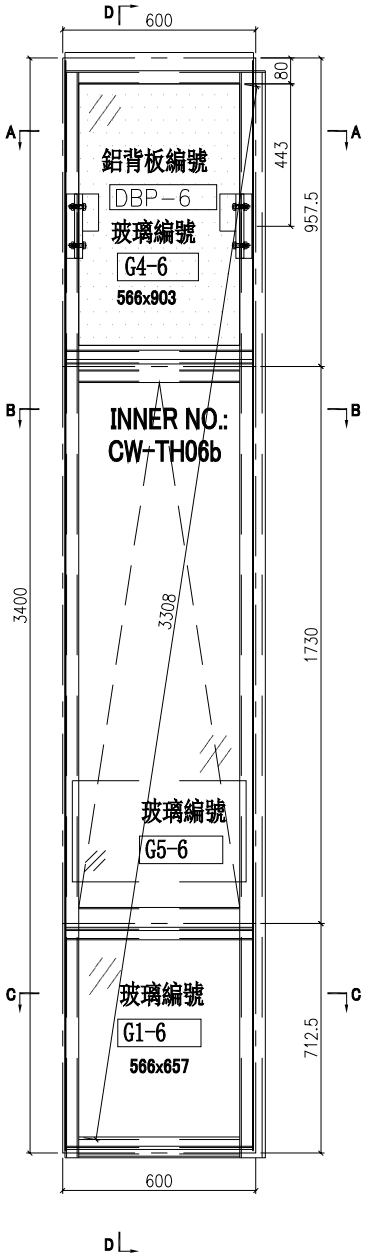


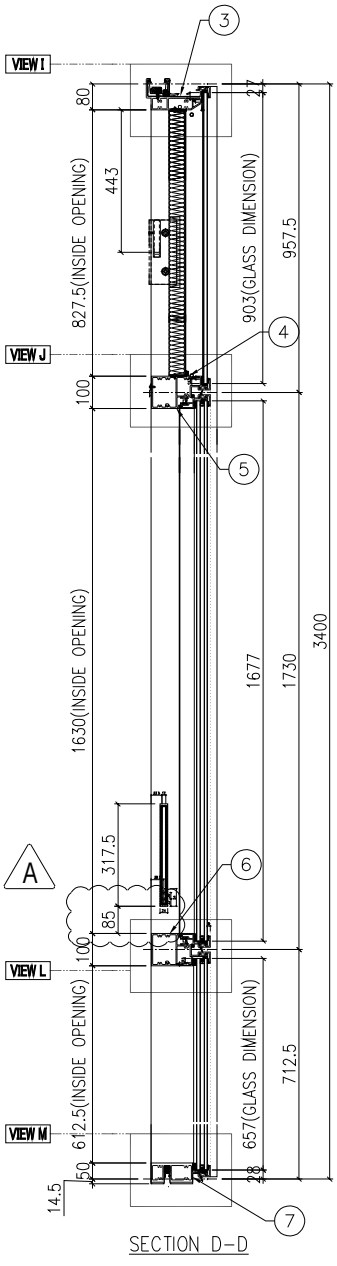


SECTION D－D

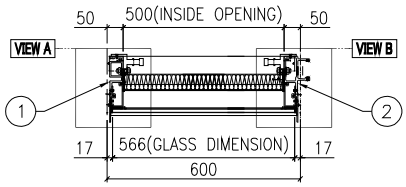

SECTION A－A

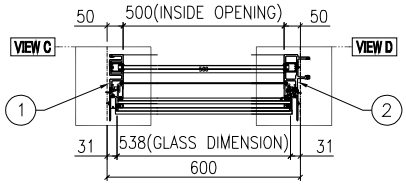

SECTION B－B

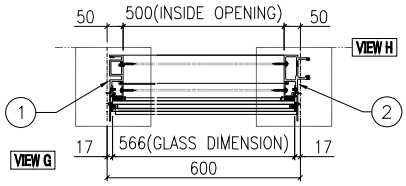

SECTION C－C

名稱	單元組裝圖	制圖	陳俊賢	2021.11.03	修改	A		
材料		復核	謝永林	2021.11.30	日期	2022.7.14		
顏色	JMQ213457(三塗)	批准	胡哥		圖號	CW－PTMG06b		

EG－DWG3

美特鋁質 有限公司
MIDI Aluminium Fabricator Ltd.

圖號	層數	數量	總數	樓層	使用位置
CW-PTZMG06	8	1	8	6F－15F	J853－SD－CW－4502
	9	1	9	11F－15F,17F－22F	J853－SD－CW－4507
	9	2	18	11F－15F,17F－22F	J853－SD－CW－4508


工程號	J853	地盤	延坪道住宅


數據表見: CW－PTZMG06(2)

節點圖見: CW－PTZMG06(1)


T窗限開300mm

A版依據E14825修改攔河槽高度

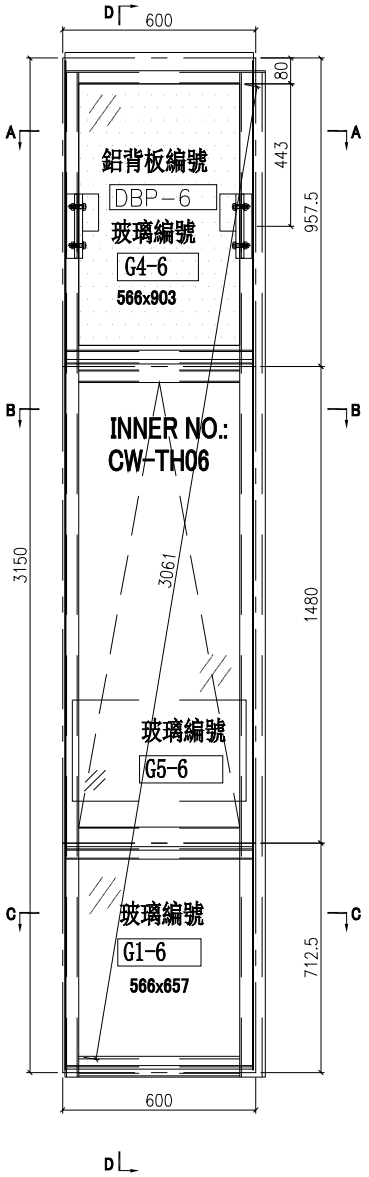


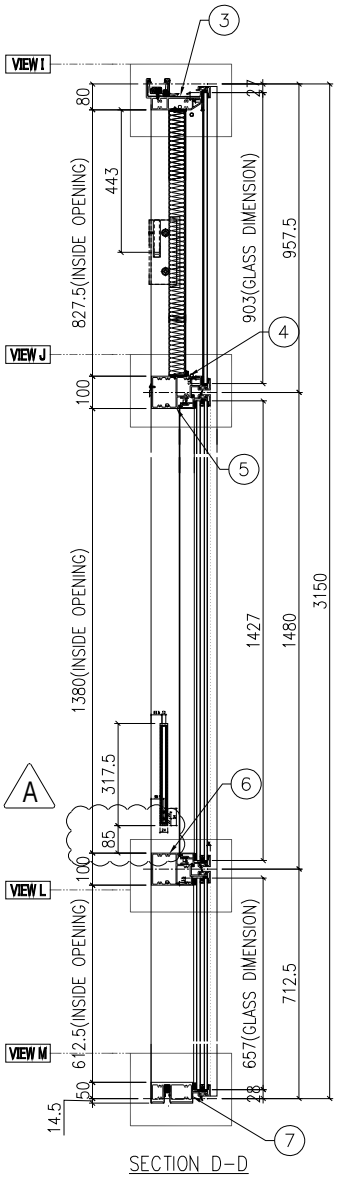


SECTION D－D

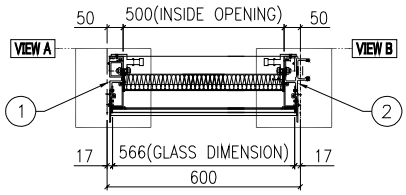

SECTION A－A

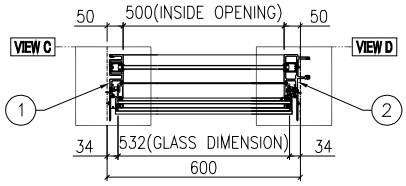

SECTION B－B

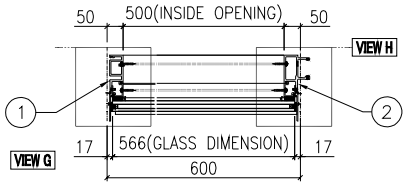

SECTION C－C

名稱	單元組裝圖	制圖	陳俊賢	2021.11.03	修改	A		
材料		復核	謝永林	2021.11.30	日期	2022.7.14		
顏色	JMQ213457(三塗)	批准	胡哥		圖號	CW－PTZMG06		

EG－DWG3

美特鋁質 有限公司
MIDI Aluminium Fabricator Ltd.

工程號	J853	地盤	延坪道住宅


數據表見: CW－PTZMG06a(2)


節點圖見: CW－PTZMG06a(1)

T窗限開300mm


A版依據E14825修改攔河槽高度

圖號	層數	數量	總數	樓層	使用位置
CW－PTZMG06a	1	1	1	16F	J853－SD－CW－4502
	1	1	1	16F	J853－SD－CW－4507
	2	2	4	16F,25F	J853－SD－CW－4508

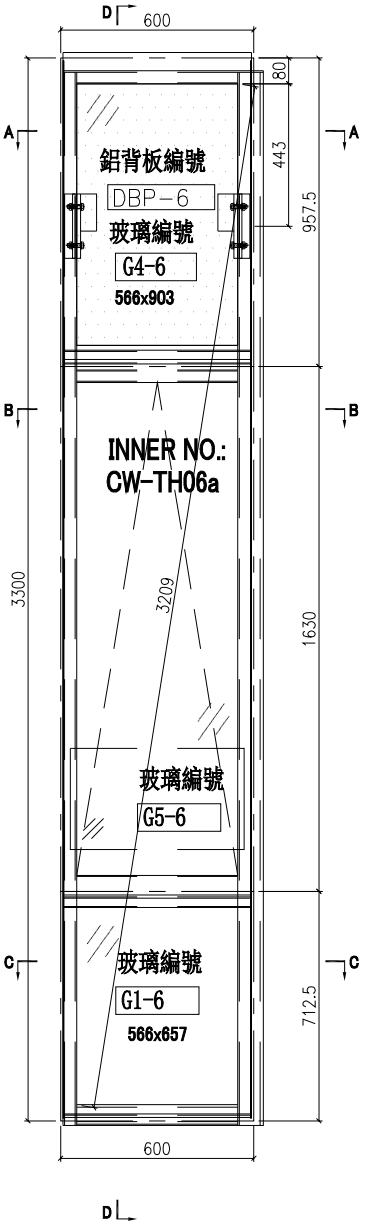


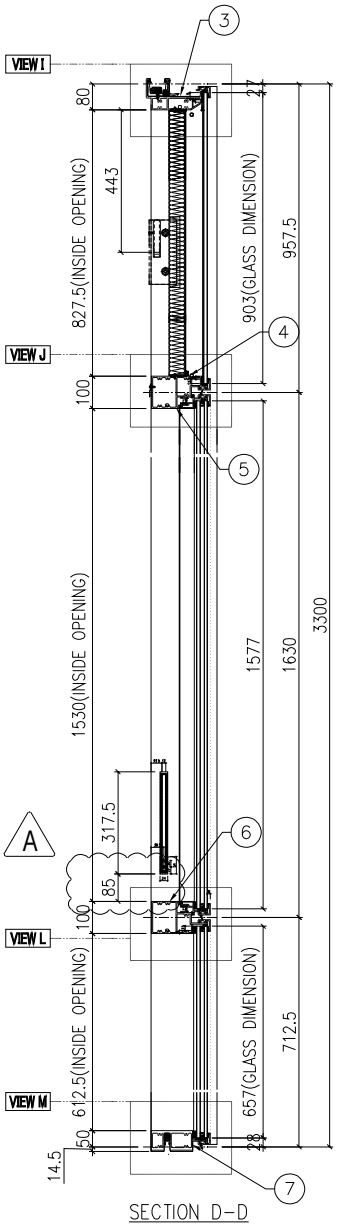


SECTION D－D

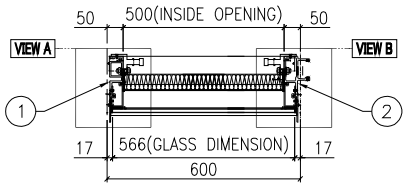

SECTION A－A

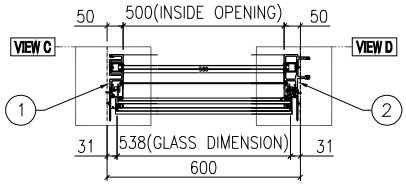

SECTION B－B

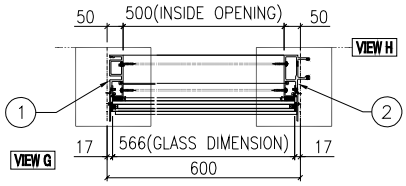

SECTION C－C

名稱	單元組裝圖	制圖	陳俊賢	2021.11.03	修改	A		
材料		復核	謝永林	2021.11.30	日期	2022.7.14		
顏色	JMQ213457(三塗)	批准	胡哥		圖號	CW－PTZMG06a		

EG－DWG3

美特鋁質 有限公司
MIDI Aluminium Fabricator Ltd.

圖號	層數	數量	總數	樓層	使用位置
CW－PTZMG06b	1	2	2	23F	J853－SD－CW－4508


工程號	J853	地盤	延坪道住宅


數據表見: CW－PTZMG06b(2)

節點圖見: CW－PTZMG06b(1)


T窗限開300mm

A版依據EI4825修改攔河槽高度

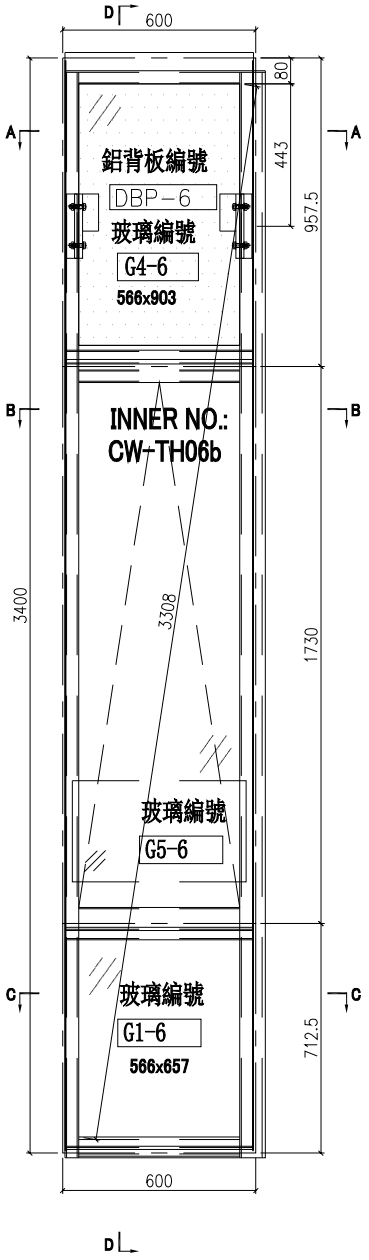


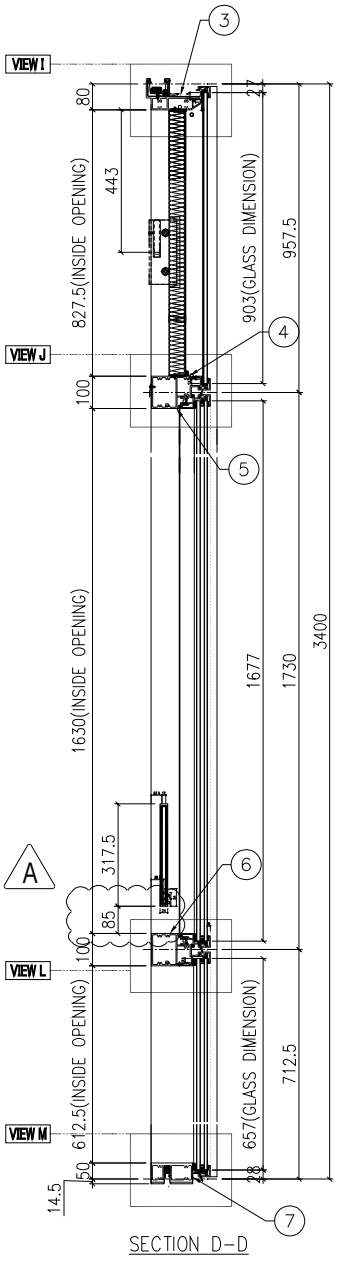


SECTION D－D

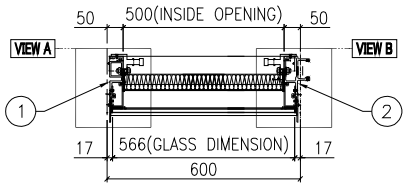

SECTION A－A

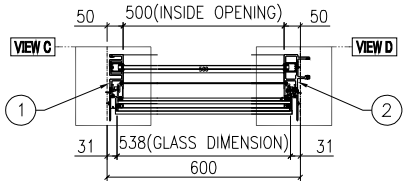

SECTION B－B

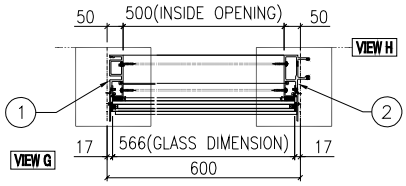

SECTION C－C

名稱	單元組裝圖	制圖	陳俊賢	2021.11.03	修改	A		
材料		復核	謝永林	2021.11.30	日期	2022.7.14		
顏色	JMQ213457(三塗)	批准	胡哥		圖號	CW－PTZMG06b		

EG－DWG3

美特鋁質 有限公司
MIDI Aluminium Fabricator Ltd.


圖號	層數	數量	總數	樓層	使用位置
CW－PRMG06	3	1	3	11F－15F	J853－SD－CW－4501

工程號	J853	地盤	延坪道住宅

數據表見: CW－PRMG06(2)

節點圖見: CW－PRMG06(1)

A版依據EI4825修改攔河槽高度

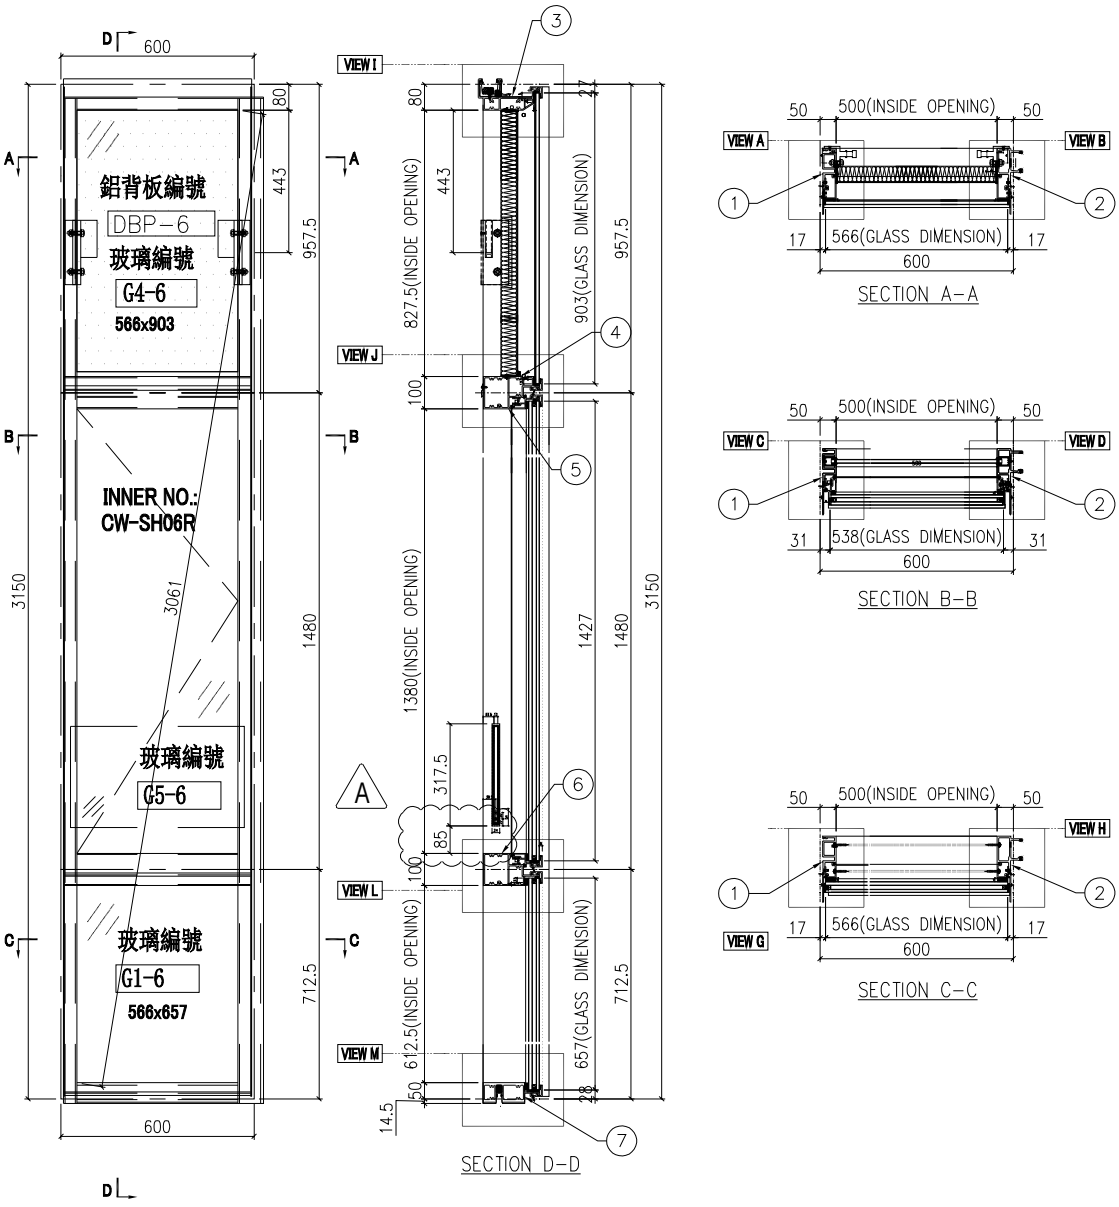

SECTION A－A

SECTION B－B

SECTION C－C

名稱	單元組裝圖	制圖	陳俊賢	2021.11.03	修改	A		
材料		復核	謝永林	2021.11.30	日期	2022.7.14		
顏色	JMQ213457(三塗)	批准	胡哥		圖號	CW－PRMG06		

EG-DWG3

美特鋁質 有限公司
MIDI Aluminium Fabricator Ltd.


圖號	層數	數量	總數	樓層	使用位置
CW-PRMG06a	1	1	1	5F	J853-SD-CW-4502

工程號	J853	地盤	延坪道住宅

數據表見: CW-PRMG06a(2)

A版依據EI4825修改攔河槽高度

節點圖見: CW-PRMG06a(1)

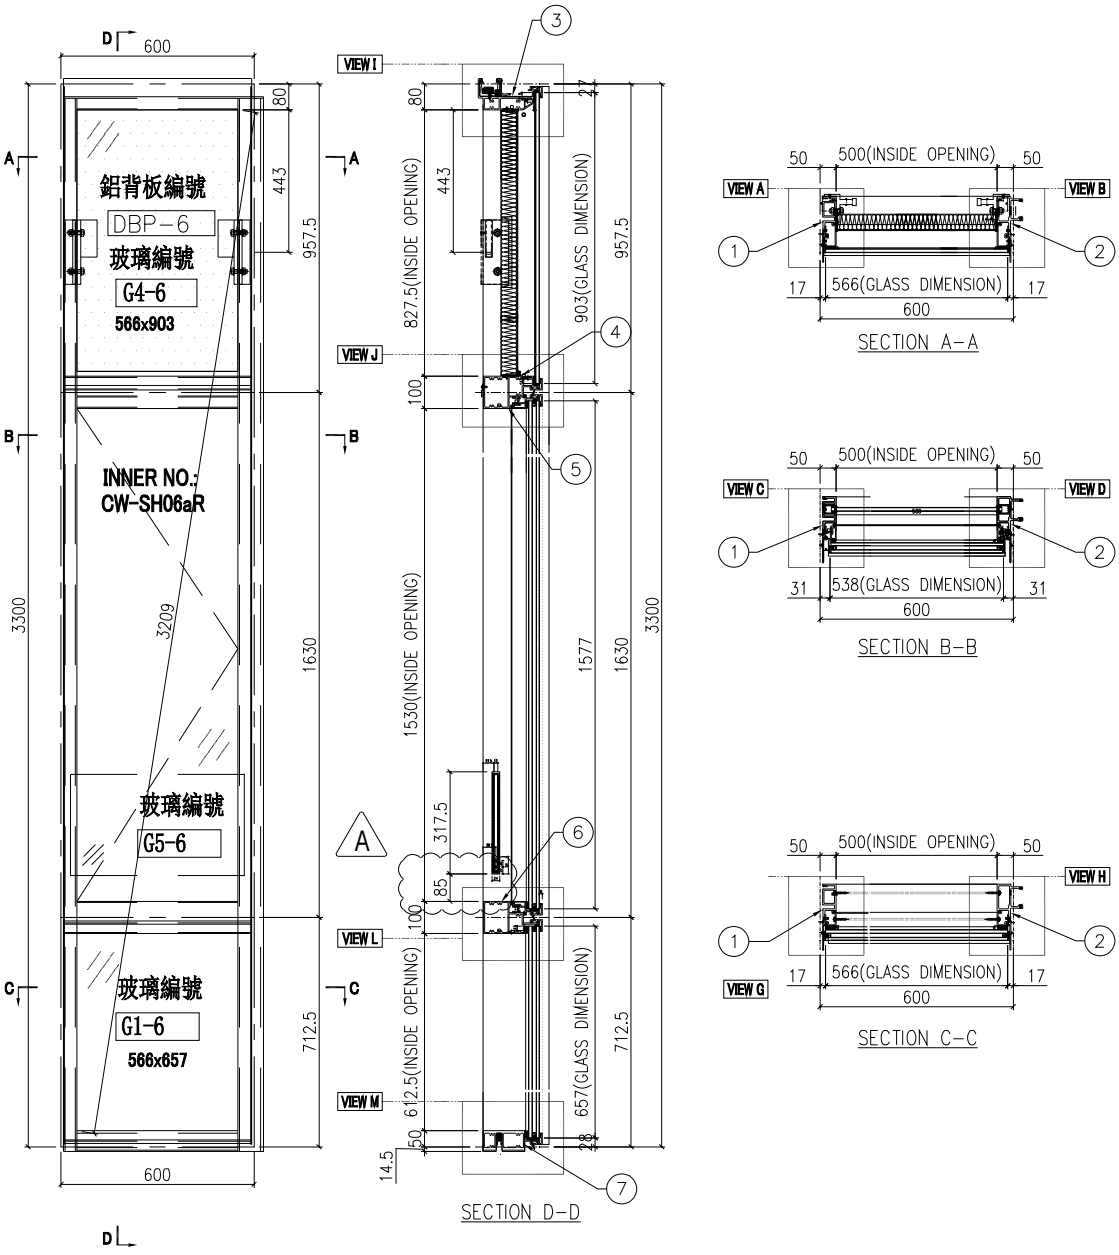

名稱	單元組裝圖	制圖	陳俊賢	2021.11.03	修改	A		
材料		復核	謝永林	2021.11.30	日期	2022.7.14		
顏色	JMQ213457(三塗)	批准	胡哥		圖號	CW-PRMG06a		

EG-DWG3

美特鋁質 有限公司
MIDI Aluminium Fabricator Ltd.


工程號	J853	地盤	延坪道住宅


圖號	層數	數量	總數	樓層	使用位置
CW-PRMB06	3	1	3	11F-15F	J853-SD-CW-4501
	13	1	13	6F-15F,17F-21F	J853-SD-CW-4503
	5	1	5	17F-21F	J853-SD-CW-4504
	5	2	10	17F-21F	J853-SD-CW-4506
	6	1	6	17F-22F	J853-SD-CW-4502


數據表見: CW-PRMB06(2)


A版依據E14825修改攔河槽高度

節點圖見: CW-PRMB06(1)

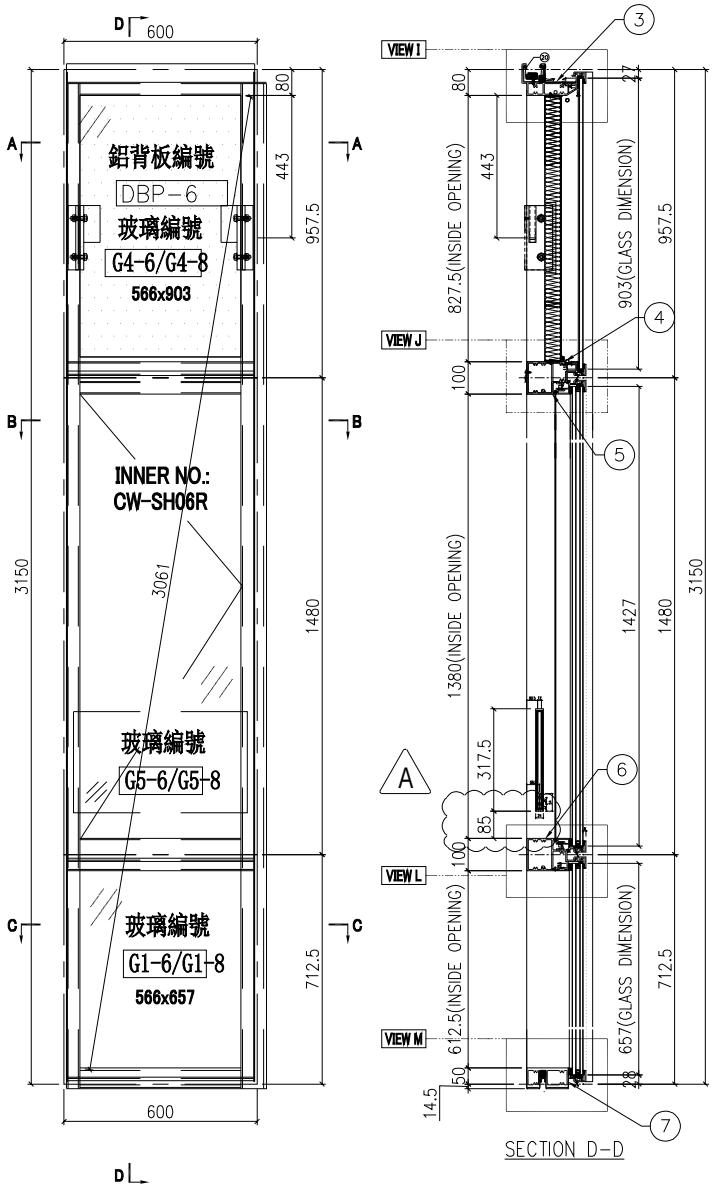

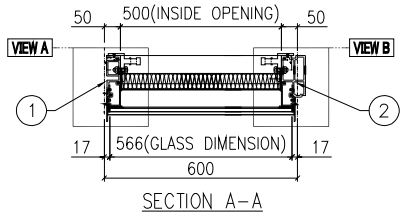

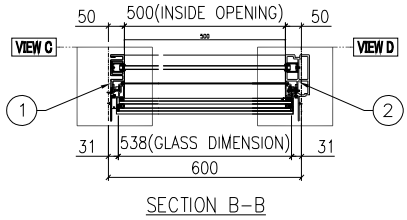

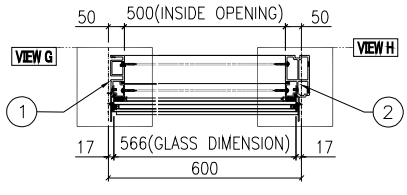

名稱	單元組裝圖	制圖	陳俊賢	2021.11.03	修改	A		
材料		復核	謝永林	2021.11.30	日期	2022.7.14		
顏色	JMQ213457(三塗)	批准	胡哥		圖號	CW-PRMB06		

EG-DWG3

美特鋁質 有限公司
MIDI Aluminium Fabricator Ltd.


工程號	J853	地盤	延坪道住宅

圖號	層數	數量	總數	樓層	使用位置
CW-PRMB06a	2	1	2	5F,25F	J853-SD-CW-4503
	1	1	1	25F	J853-SD-CW-4504
	1	2	2	25F	J853-SD-CW-4506

數據表見: CW-PRMB06a(2)

A版依據EI4825修改攔河槽高度

節點圖見: CW-PRMB06a(1)

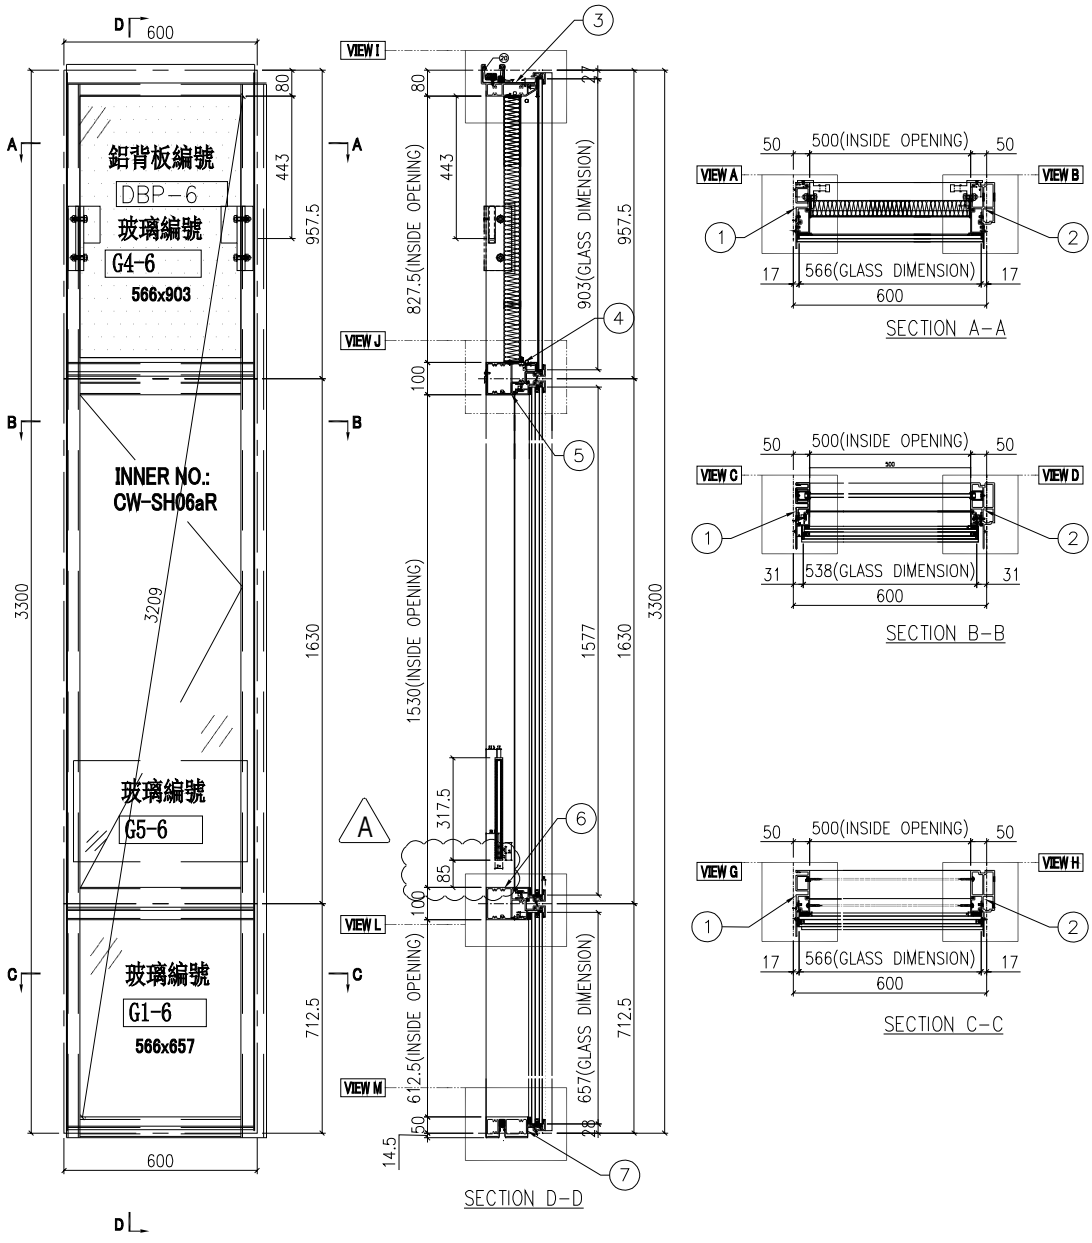

名稱	單元組裝圖	制圖	陳俊賢	2021.11.03	修改	A		
材料		復核	謝永林	2021.11.30	日期	2022.7.14		
顏色	JMQ213457(三塗)	批准	胡哥		圖號	CW-PRMB06a		

EG－DWG3

美特鋁質 有限公司
MIDI Aluminium Fabricator Ltd.


工程號	J853	地盤	延坪道住宅

圖號	層數	數量	總數	樓層	使用位置
CW－PRMB06b	1	1	1	23F	J853－SD－CW－4503
	1	1	1	23F	J853－SD－CW－4504
	1	2	2	23F	J853－SD－CW－4506

數據表見: CW－PRMB06b(2)

A版依據EI4825修改攔河槽高度

節點圖見: CW－PRMB06b(1)

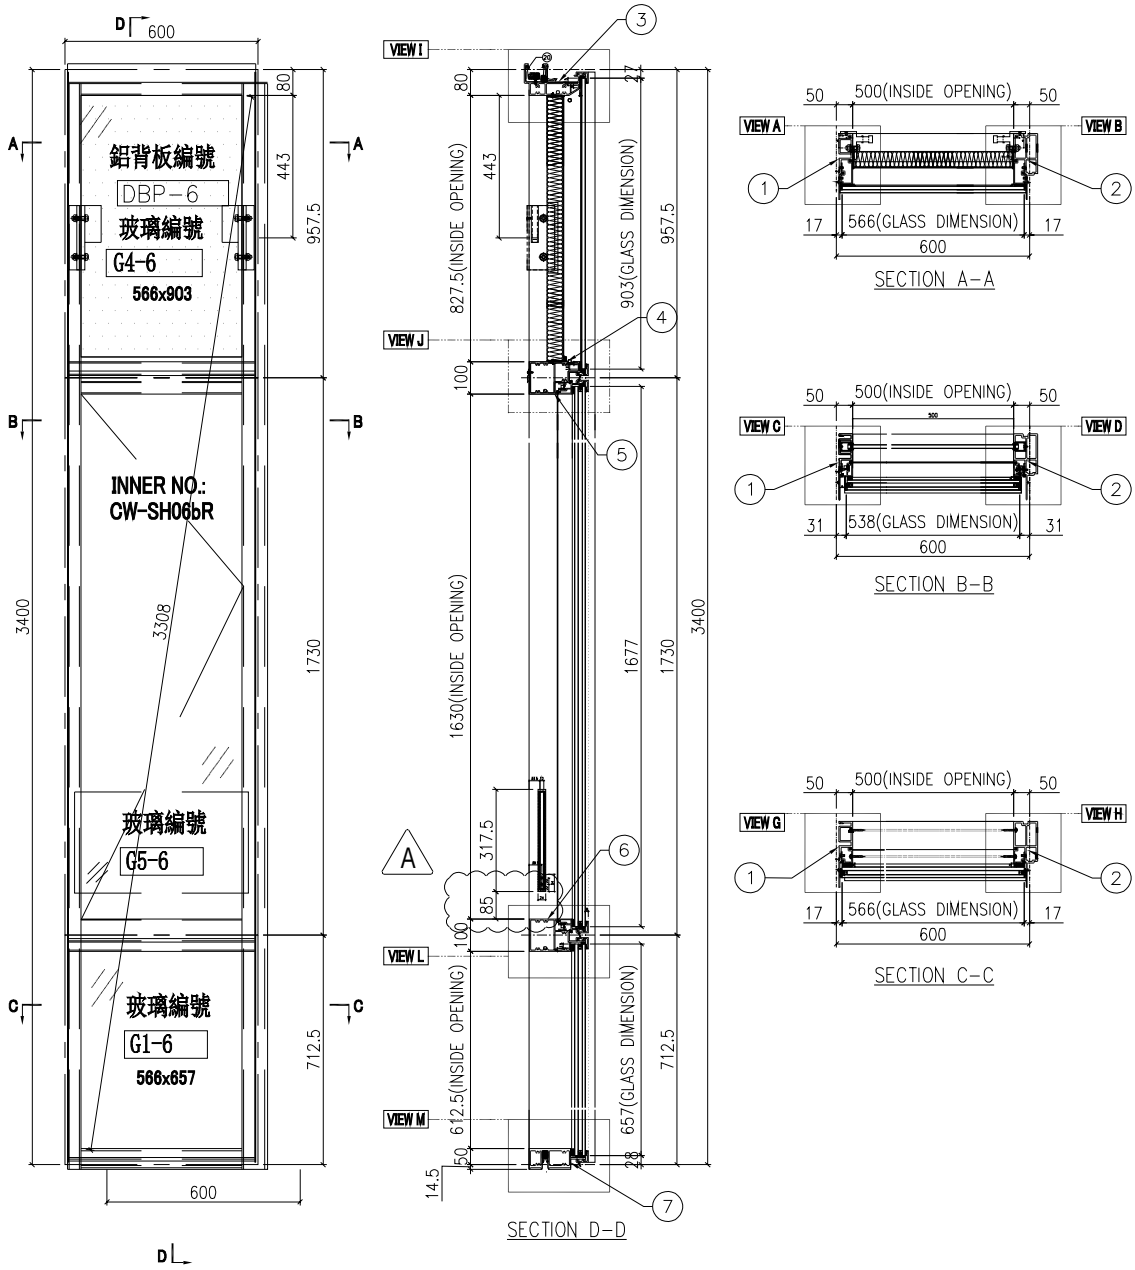

名稱	單元組裝圖	制圖	陳俊賢	2021.11.03	修改	A		
材料		復核	謝永林	2021.11.30	日期	2022.7.14		
顏色	JMQ213457(三塗)	批准	胡哥		圖號	CW－PRMB06b		

EG－DWG3

美特鋁質 有限公司
MIDI Aluminium Fabricator Ltd.


圖號	層數	數量	總數	樓層	使用位置
CW－PRMB06c	1	1	1	16F	J853－SD－CW－4503

工程號	J853	地盤	延坪道住宅

數據表見: CW－PRMB06c(2)

A版依據EI4825修改攔河槽高度

節點圖見: CW－PRMB06c(1)

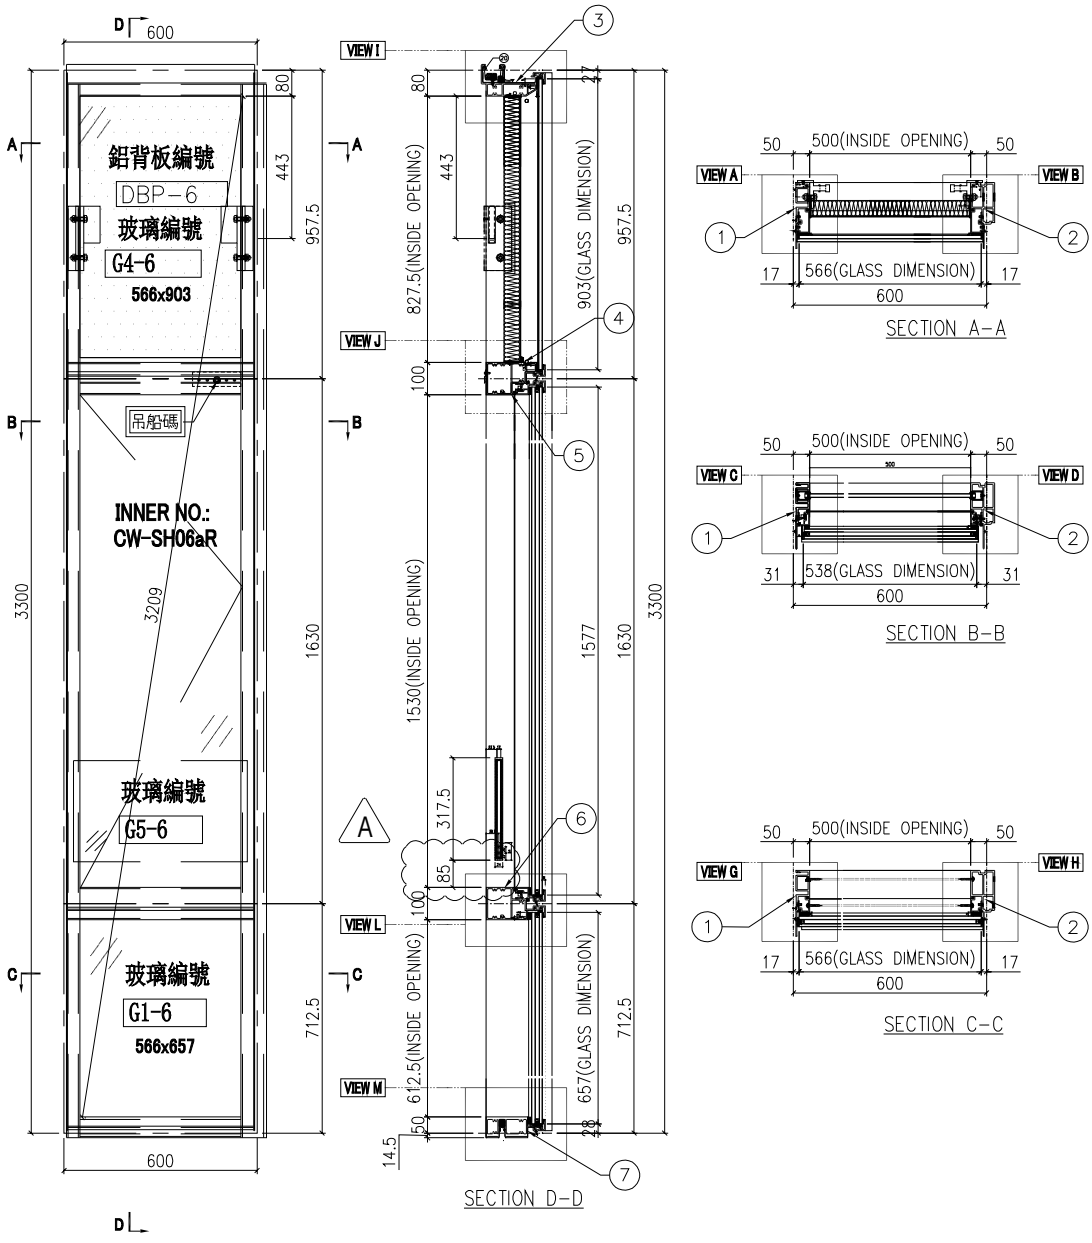

名稱	單元組裝圖	制圖	陳俊賢	2021.11.03	修改	A		
材料		復核	謝永林	2021.11.30	日期	2022.7.14		
顏色	JMQ213457(三塗)	批准	胡哥		圖號	CW－PRMB06c		

EG-DWG3

美特鋁質 有限公司
MIDI Aluminium Fabricator Ltd.


工程號	J853	地盤	延坪道住宅


數據表見: CW-PRMB06d(2)


節點圖見: CW-PRMB06d(1)


A版依據E14825修改攔河槽高度

圖號	層數	數量	總數	樓層	使用位置
CW-PRMB06d	1	1	1	22F	J853-SD-CW-4503
	1	1	1	22F	J853-SD-CW-4504
	1	2	2	22F	J853-SD-CW-4506

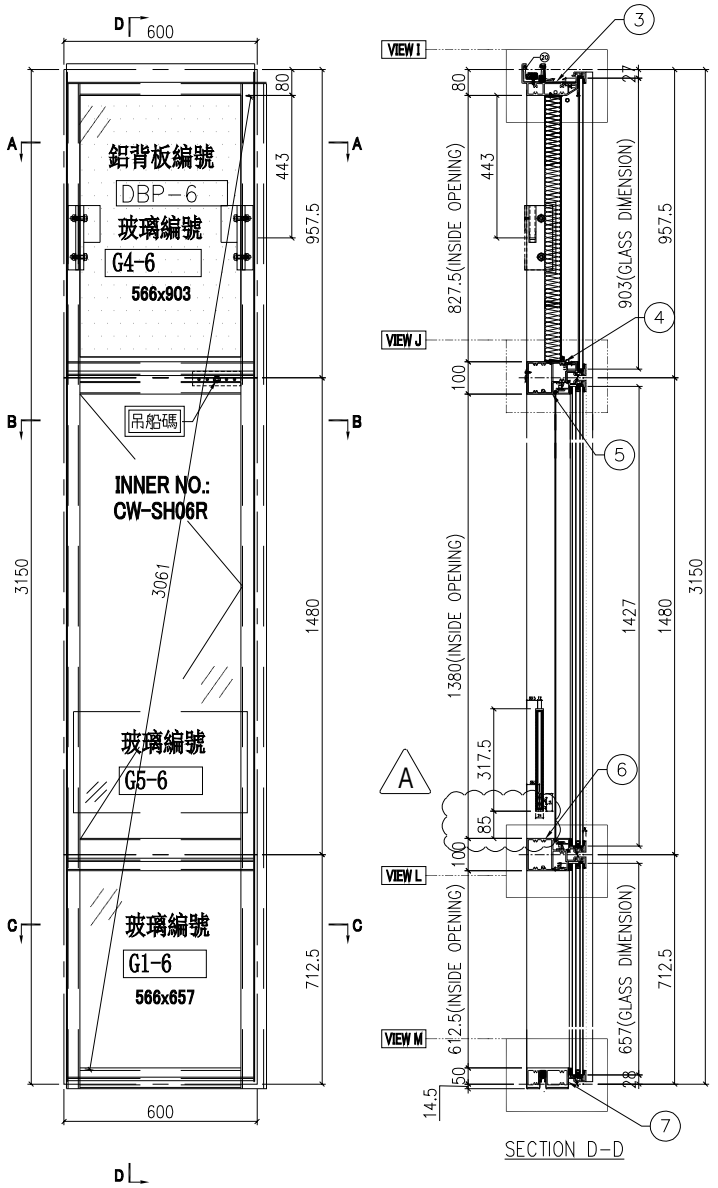

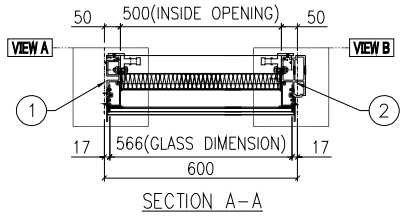

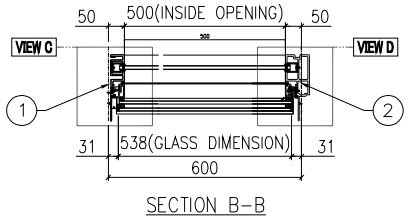

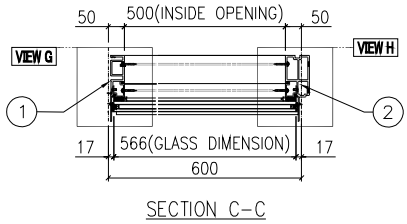

名稱	單元組裝圖	制圖	陳俊賢	2021.11.03	修改	A		
材料		復核	謝永林	2021.11.30	日期	2022.7.14		
顏色	JMQ213457(三塗)	批准	胡哥		圖號	CW-PRMB06d		

EG-DWG3

美特鋁質 有限公司
MIDI Aluminium Fabricator Ltd.

圖號	層數	數量	總數	樓層	使用位置
CW-PTMB26	6	1	6	17F-22F	J853-SD-CW-4505


工程號	J853	地盤	延坪道住宅


數據表見: CW-PTMB26(2)


A版依據EI4825修改攔河槽高度


節點圖見: CW-PTMB26(1)

T窗限開300mm

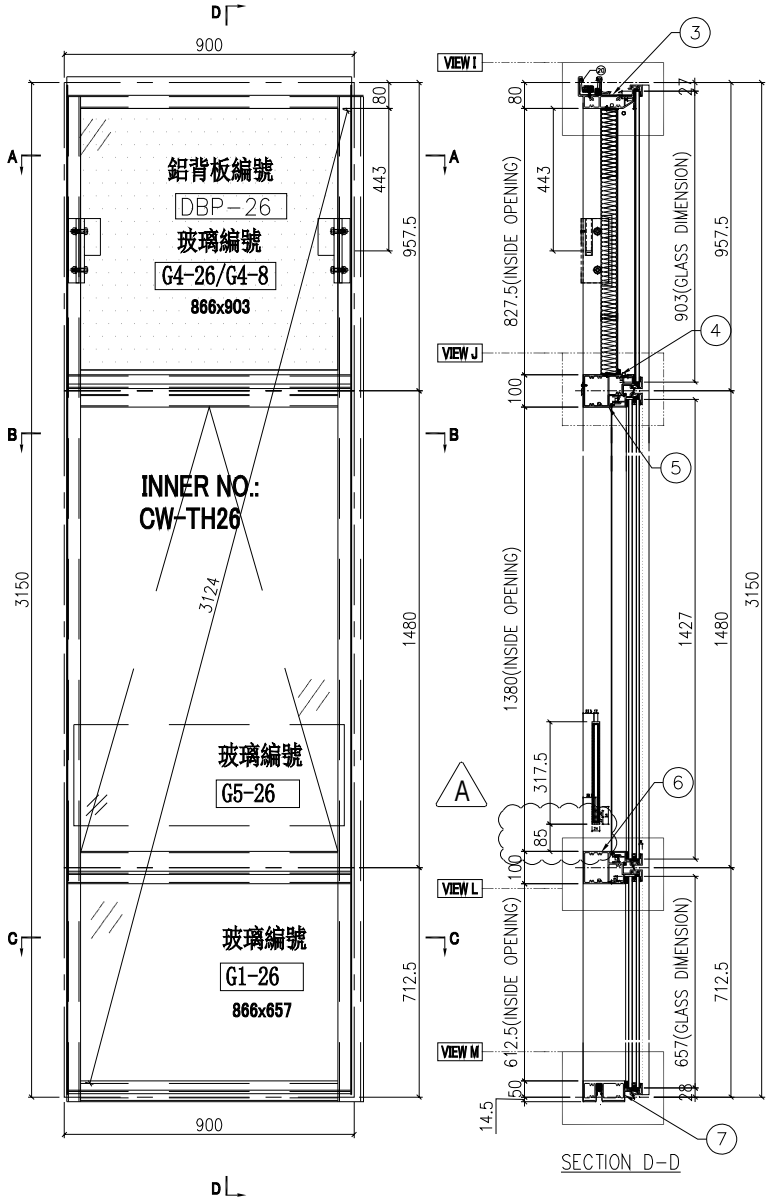

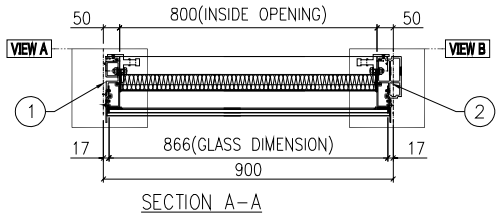

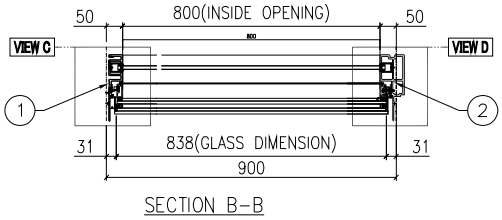

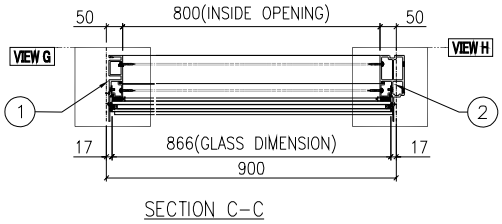

名稱	單元組裝圖	制圖	陳俊賢	2021.11.03	修改	A		
材料		復核	謝永林	2021.11.30	日期	2022.7.14		
顏色	JMQ213457(三塗)	批准	胡哥		圖號	CW-PTMB26		

EG－DWG3

美特鋁質 有限公司
MIDI Aluminium Fabricator Ltd.

圖號	層數	數量	總數	樓層	使用位置
CW－PTMB26b	1	1	1	23F	J853－SD－CW－4505


工程號	J853	地盤	延坪道住宅


數據表見: CW－PTMB26b(2)

A版依據EI4825修改攔河槽高度


節點圖見: CW－PTMB26b(1)

T窗限開300mm

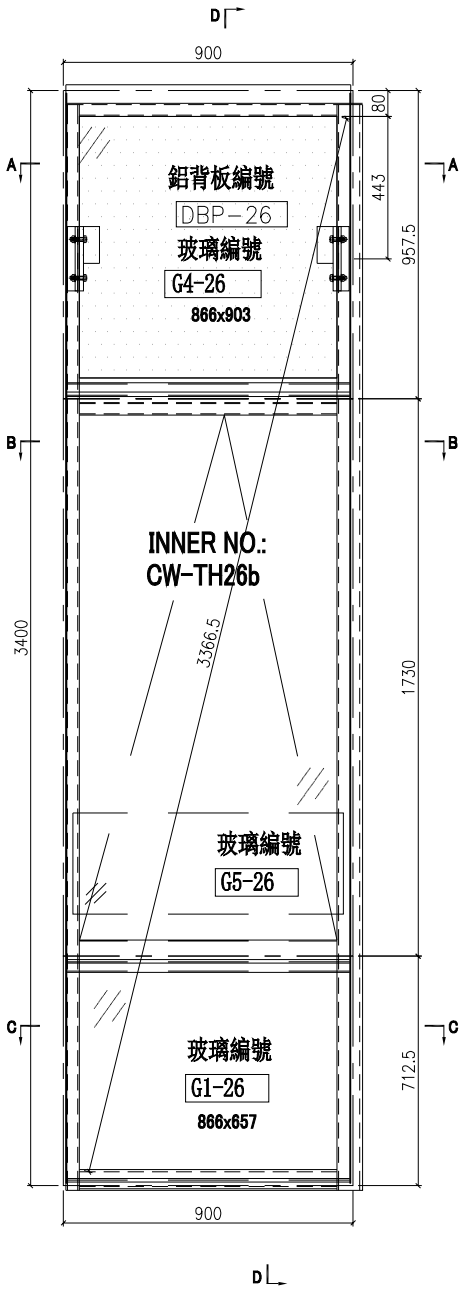


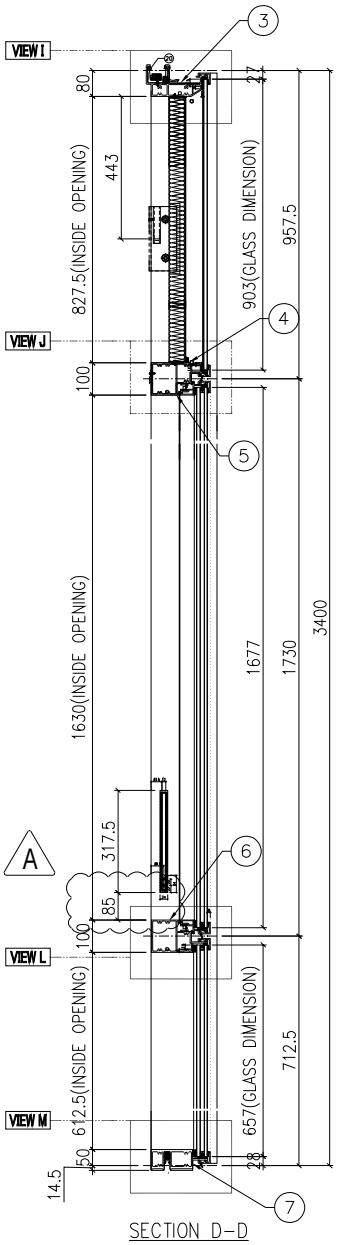


SECTION D－D

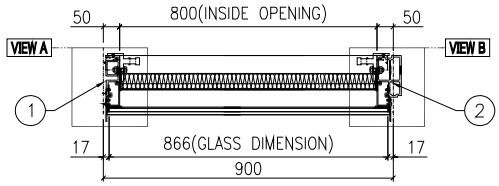

SECTION A－A

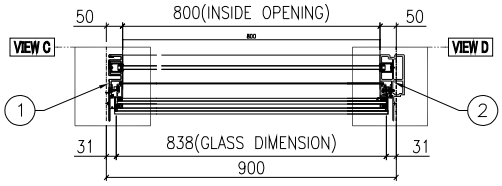

SECTION B－B

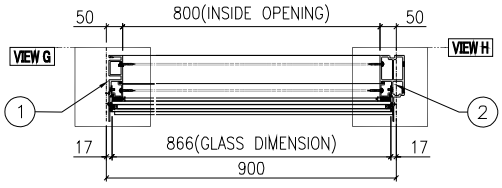

SECTION C－C

名稱	單元組裝圖	制圖	陳俊賢	2021.11.03	修改	A		
材料		復核	謝永林	2021.11.30	日期	2022.7.14		
顏色	JMQ213457(三塗)	批准	胡哥		圖號	CW－PTMB26b		

EG－DWG3

美特鋁質 有限公司
MIDI Aluminium Fabricator Ltd.


圖號	層數	數量	總數	樓層	使用位置
CW－PLBG06	3	1	3	11F－15F	J853－SD－CW－4504
	5	1	5	17F－21F	J853－SD－CW－4506


工程號	J853	地盤	延坪道住宅

數據表見: CW－PLBG06(2)


A版依據EI4825修改攔河槽高度

節點圖見: CW－PLBG06(1)

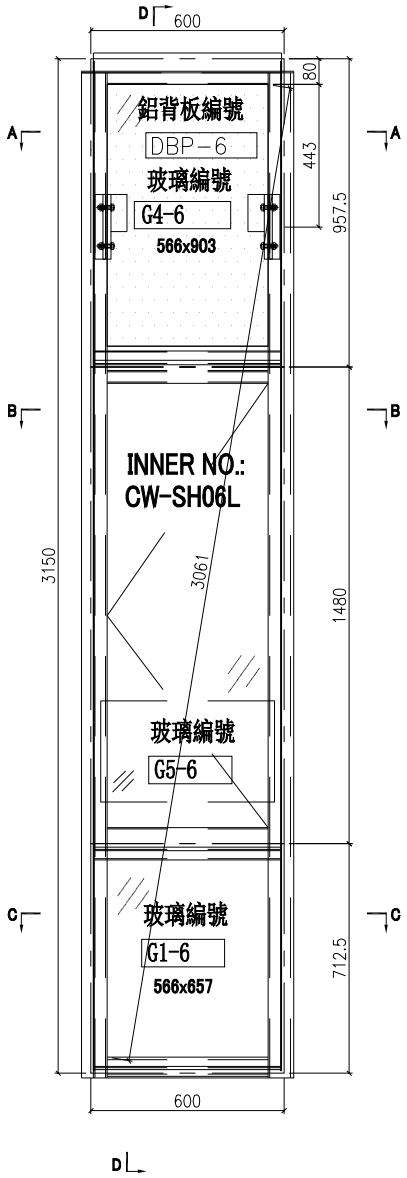


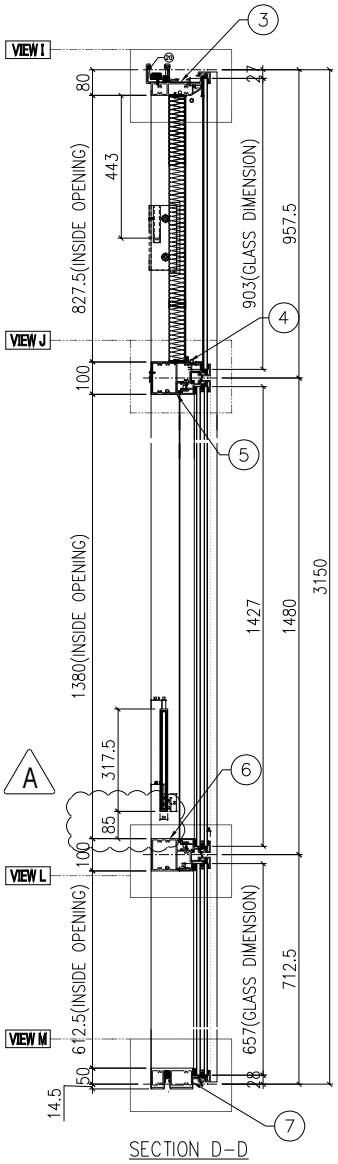


SECTION D－D

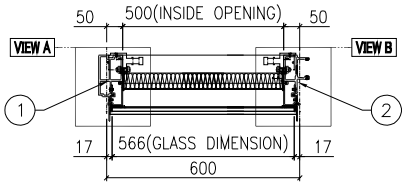

SECTION A－A

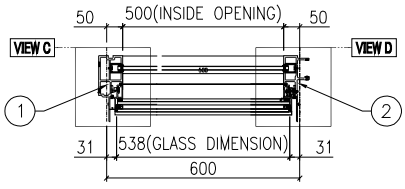

SECTION B－B

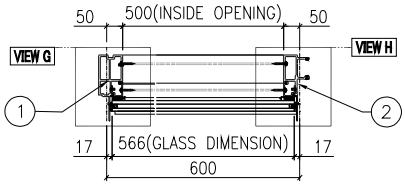

SECTION C－C

名稱	單元組裝圖	制圖	陳俊賢	2021.11.03	修改	A		
材料		復核	謝永林	2021.11.30	日期	2022.7.14		
顏色	JMQ213457(三塗)	批准	胡哥		圖號	CW－PLBG06		

EG－DWG3

美特鋁質 有限公司
MIDI Aluminium Fabricator Ltd.


圖號	層數	數量	總數	樓層	使用位置
CW－PLBG06a	1	1	1	25F	J853－SD－CW－4504
	1	1	1	25F	J853－SD－CW－4506


工程號	J853	地盤	延坪道住宅

數據表見: CW－PLBG06a(2)


A版依據E14825修改攔河槽高度

節點圖見: CW－PLBG06a(1)

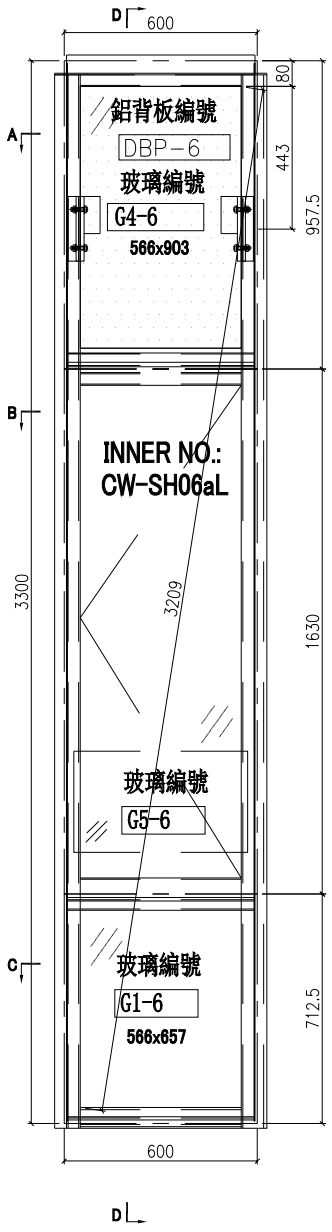


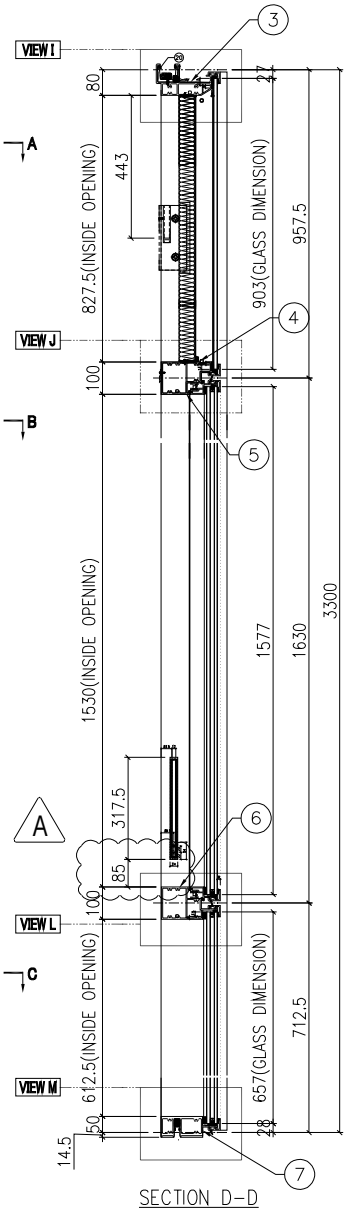


SECTION D－D

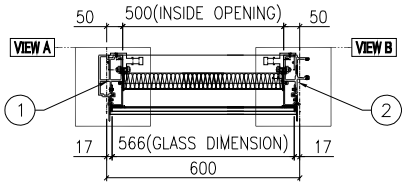

SECTION A－A

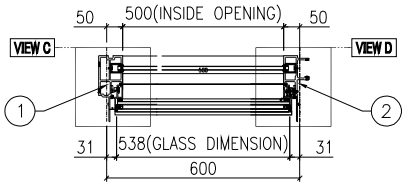

SECTION B－B

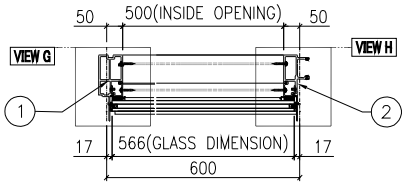

SECTION C－C

名稱	單元組裝圖	制圖	陳俊賢	2021.11.03	修改	A		
材料		復核	謝永林	2021.11.30	日期	2022.7.14		
顏色	JMQ213457(三塗)	批准	胡哥		圖號	CW－PLBG06a		

EG－DWG3

美特鋁質 有限公司
MIDI Aluminium Fabricator Ltd.


圖號	層數	數量	總數	樓層	使用位置
CW－PLBG06b	1	1	1	23F	J853－SD－CW－4506


工程號	J853	地盤	延坪道住宅

數據表見: CW－PLBG06b(2)


A版依據EI4825修改攔河槽高度

節點圖見: CW－PLBG06b(1)

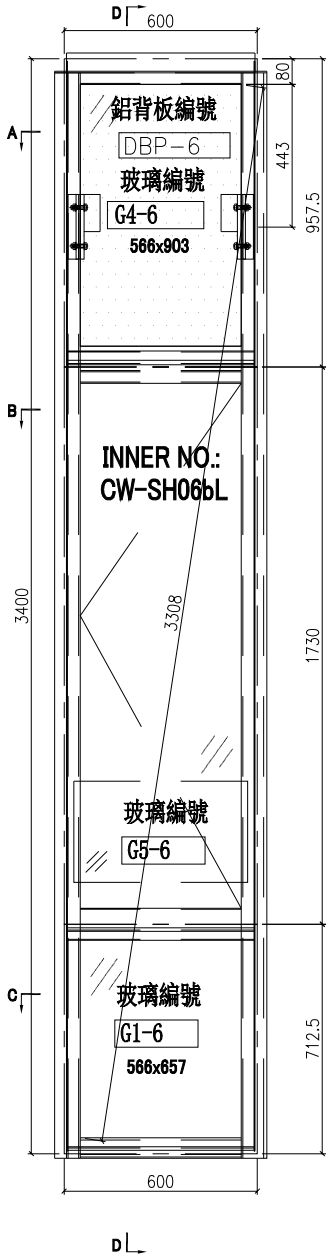


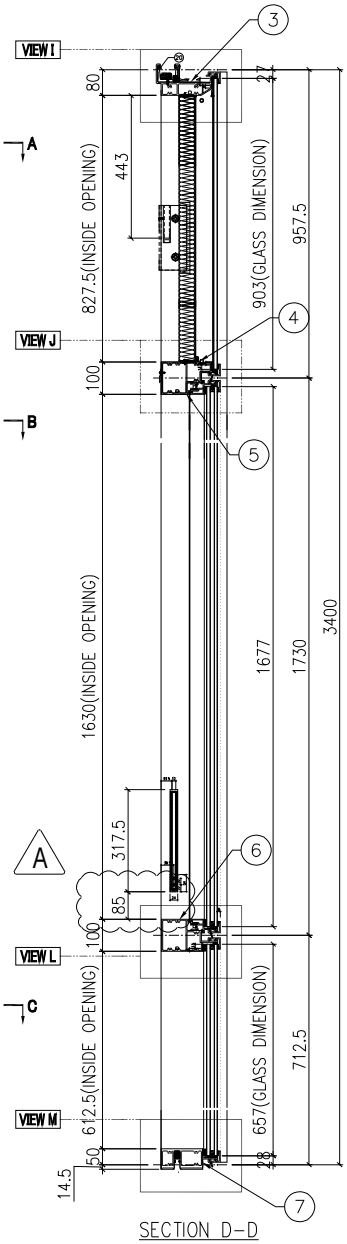


SECTION D－D

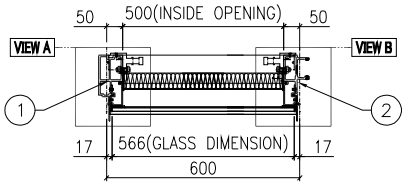

SECTION A－A

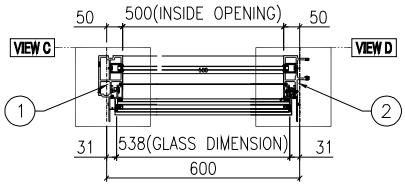

SECTION B－B

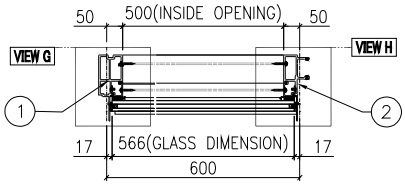

SECTION C－C

名稱	單元組裝圖	制圖	陳俊賢	2021.11.03	修改	A		
材料		復核	謝永林	2021.11.30	日期	2022.7.14		
顏色	JMQ213457(三塗)	批准	胡哥		圖號	CW－PLBG06b		

EG－DWG3

美特鋁質 有限公司
MIDI Aluminium Fabricator Ltd.


圖號	層數	數量	總數	樓層	使用位置
CW－PLBG06d	1	1	1	22F	J853－SD－CW－4506


工程號	J853	地盤	延坪道住宅

數據表見: CW－PLBG06d(2)


A版依據EI4825修改攔河槽高度

節點圖見: CW－PLBG06d(1)

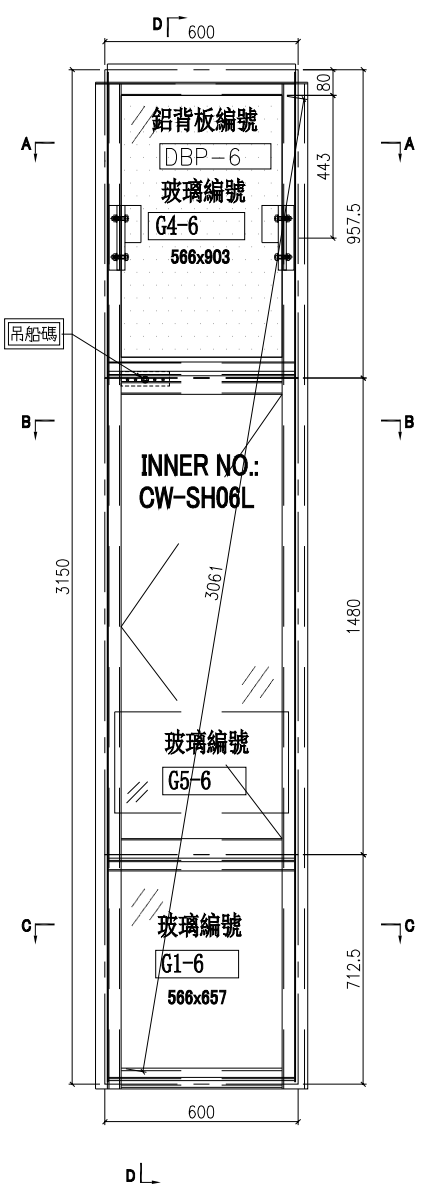


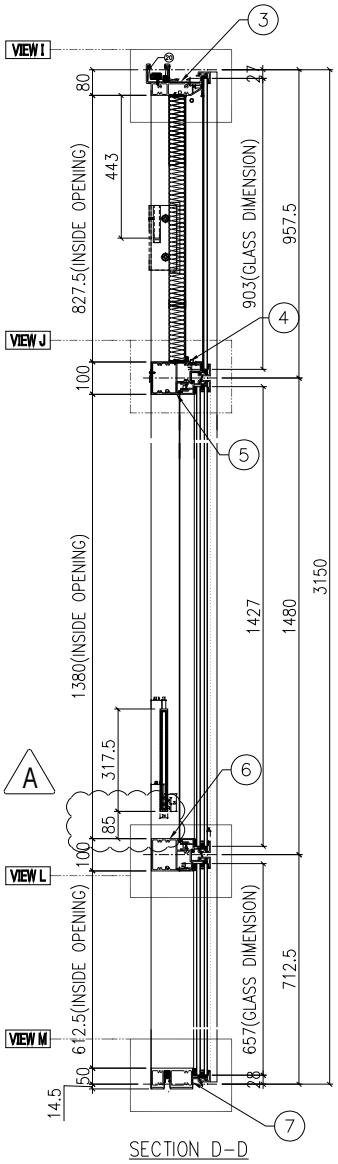


SECTION D－D

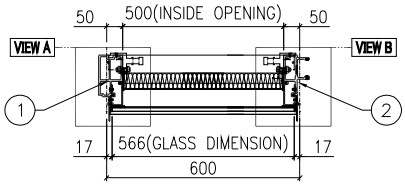

SECTION A－A

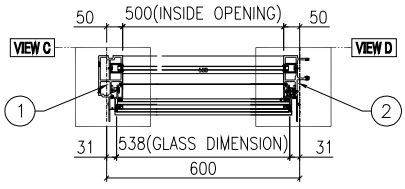

SECTION B－B

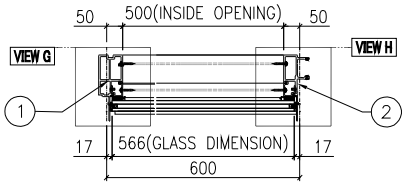

SECTION C－C

名稱	單元組裝圖	制圖	陳俊賢	2021.11.03	修改	A		
材料		復核	謝永林	2021.11.30	日期	2022.7.14		
顏色	JMQ213457(三塗)	批准	胡哥		圖號	CW－PLBG06d		

EG-DWG3

美特鋁質 有限公司
MIDI Aluminium Fabricator Ltd.


圖號	層數	數量	總數	樓層	使用位置
CW-PLBB04	8	1	8	6F-15F	J853-SD-CW-4503


工程號	J853	地盤	延坪道住宅

數據表見: CW-PLBB04(2)


A版依據EI4825修改攔河槽高度

節點圖見: CW-PLBB04(1)

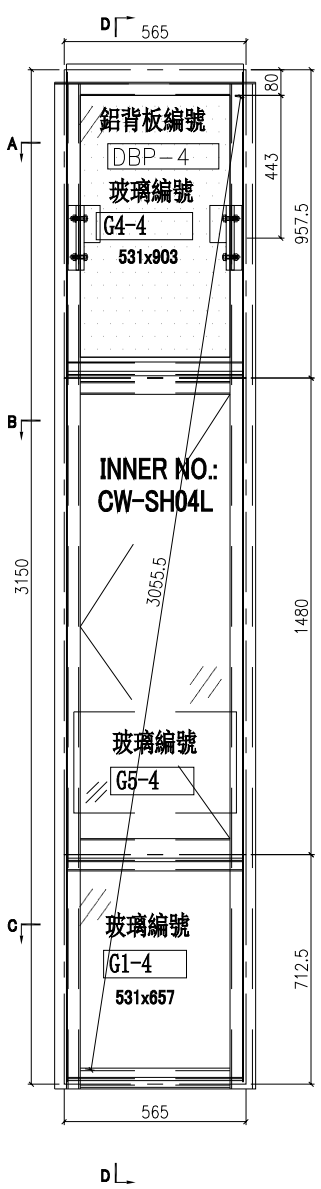


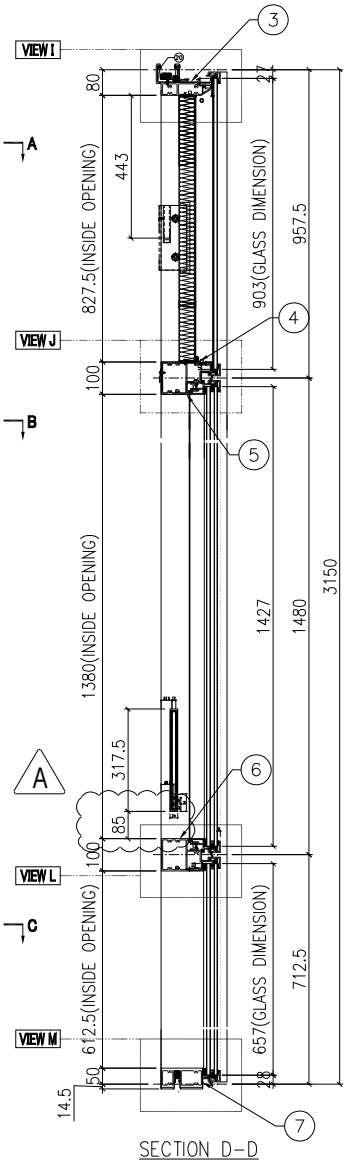


SECTION D-D

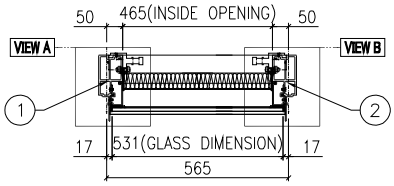

SECTION A-A

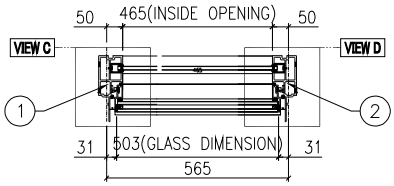

SECTION B-B

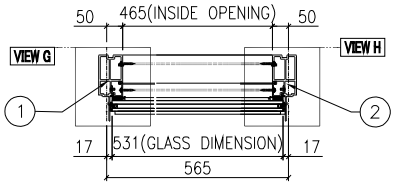

SECTION C-C

名稱	單元組裝圖	制圖	陳俊賢	2021.11.03	修改	A		
材料		復核	謝永林	2021.11.30	日期	2022.7.14		
顏色	JMQ213457(三塗)	批准	胡哥		圖號	CW-PLBB04		

EG-DWG3

美特鋁質 有限公司
MIDI Aluminium Fabricator Ltd.

圖號	層數	數量	總數	樓層	使用位置
CW-PTBG20	6	1	6	17F-22F	J853-SD-CW-4505


工程號	J853	地盤	延坪道住宅


數據表見: CW-PTBG20(2)

A版依據EI4825修改攔河槽高度


節點圖見: CW-PTBG20(1)

T窗限開300mm

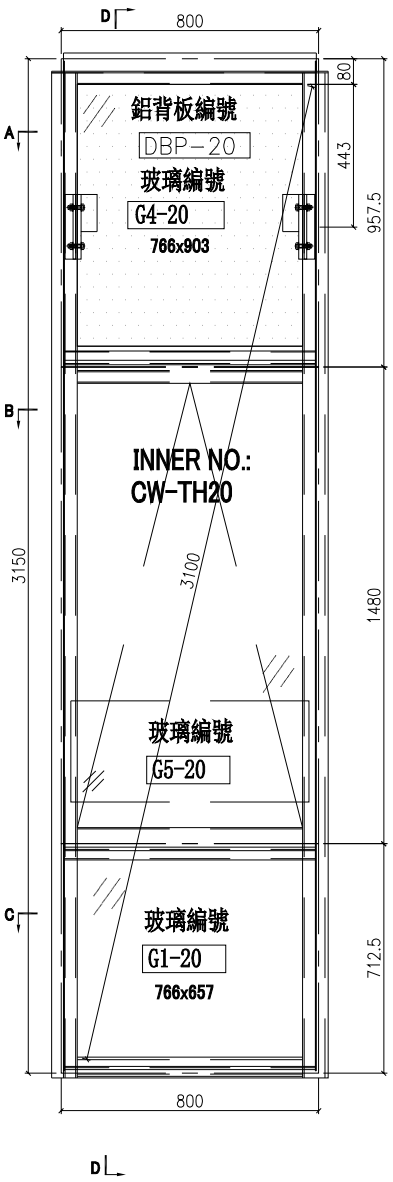


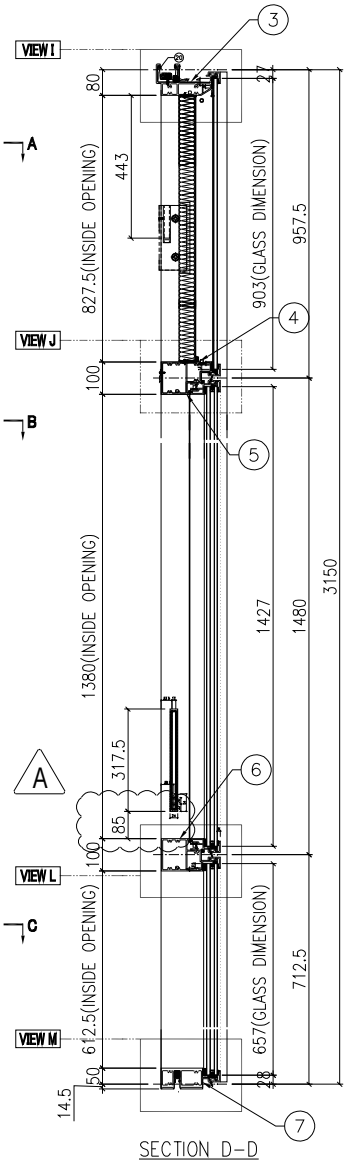


SECTION D-D

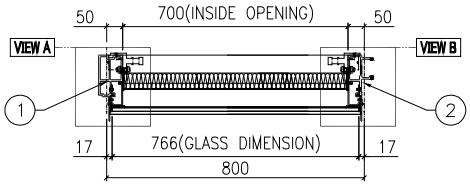

SECTION A-A

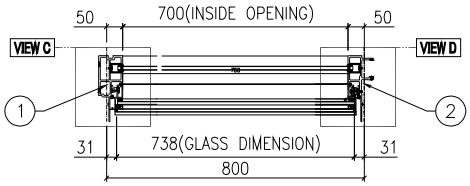

SECTION B-B

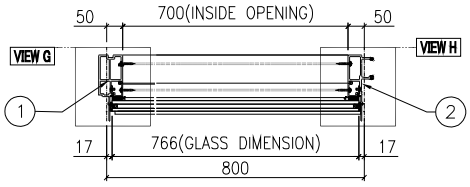

SECTION C-C

名稱	單元組裝圖	制圖	陳俊賢	2021.11.03	修改	A		
材料		復核	謝永林	2021.11.30	日期	2022.7.14		
顏色	JMQ213457(三塗)	批准	胡哥		圖號	CW-PTBG20		

EG-DWG3

美特鋁質 有限公司
MIDI Aluminium Fabricator Ltd.

圖號	層數	數量	總數	樓層	使用位置
CW-PTBG20b	1	1	1	23F	J853-SD-CW-4505


工程號	J853	地盤	延坪道住宅


數據表見: CW-PTBG20b(2)

A版依據E14825修改攔河槽高度


節點圖見: CW-PTBG20b(1)

T窗限開300mm

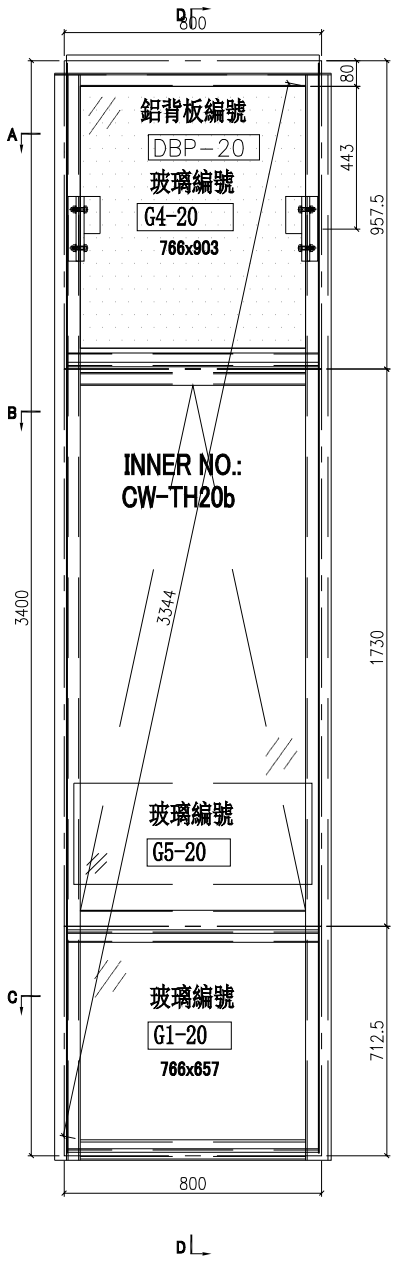


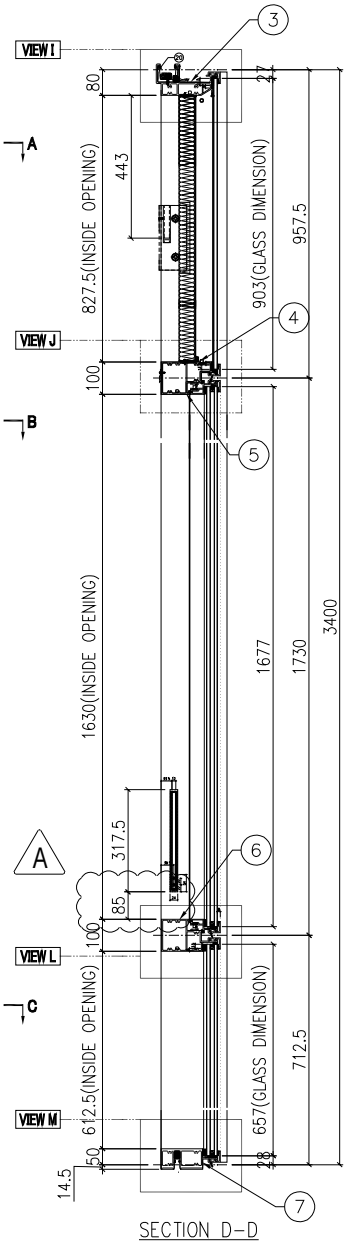


SECTION D-D

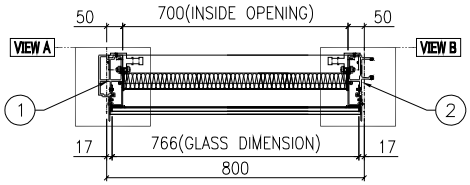

SECTION A-A

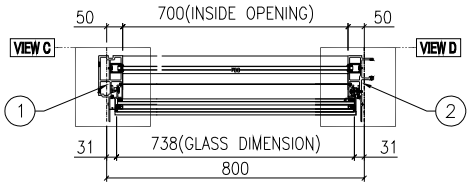

SECTION B-B

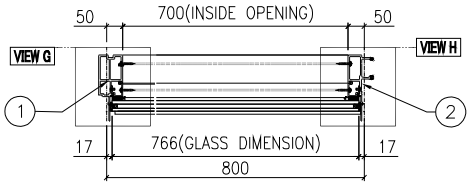

SECTION C-C

名稱	單元組裝圖	制圖	陳俊賢	2021.11.03	修改	A		
材料		復核	謝永林	2021.11.30	日期	2022.7.14		
顏色	JMQ213457(三塗)	批准	胡哥		圖號	CW-PTBG20b		

EG－DWG3

美特鋁質 有限公司
MIDI Aluminium Fabricator Ltd.

圖號	層數	數量	總數	樓層	使用位置
CW－PTBG36Z	9	1	9	11F－15F17F－22F	J853－SD－CW－4506


工程號	J853	地盤	延坪道住宅


數據表見: CW－PTBG36Z(2)


節點圖見: CW－PTBG36Z(1)


T窗限開300mm

A版依據E14825修改欄河槽高度

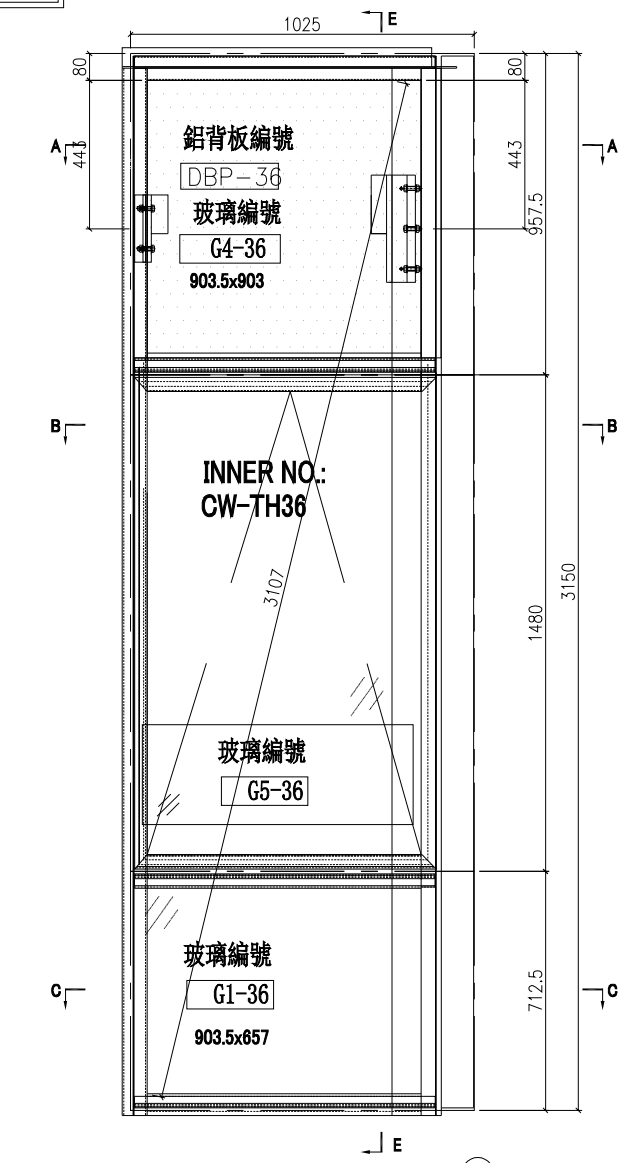

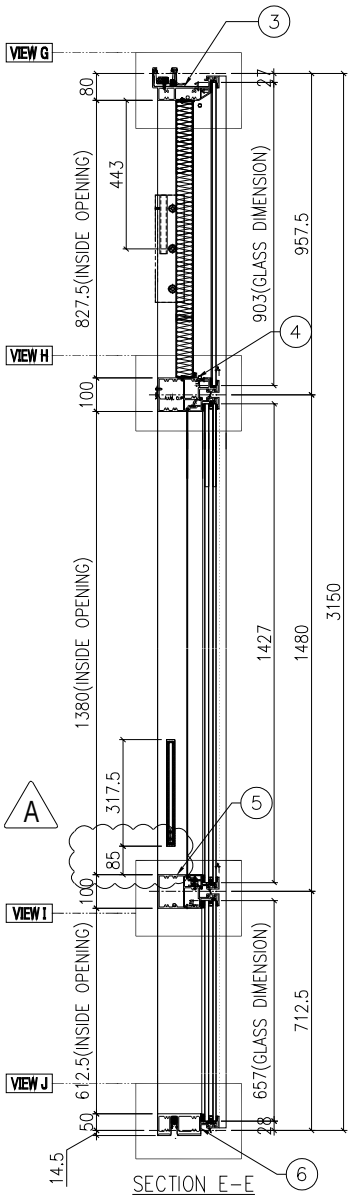

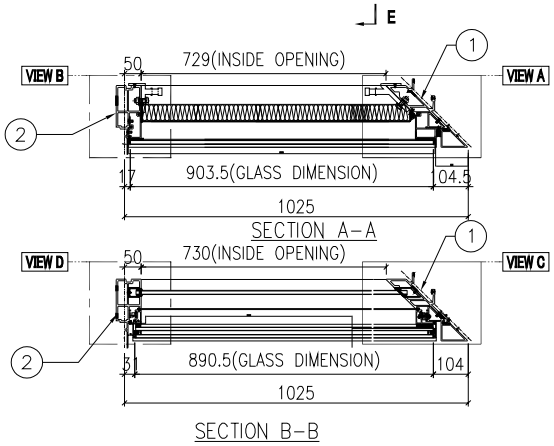

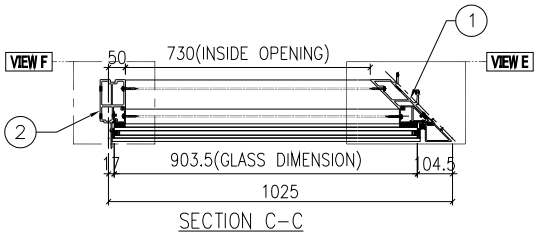

名稱	單元組裝圖	制圖	陳俊賢	2021.11.03	修改	A		
材料		復核	謝永林	2021.11.30	日期	2022.7.14		
顏色	JMQ213457(三塗)	批准	胡哥		圖號	CW－PTBG36Z		

EG-DWG3


美特鋁質 有限公司
MIDI Aluminium Fabricator Ltd.


圖號	層數	數量	總數	樓層	使用位置
CW-PTBG36Za	1	1	1	16F	J853-SD-CW-4506


工程號	J853	地盤	延坪道住宅


數據表見: CW-PTBG36aZ(2)
節點圖見: CW-PTBG36aZ(1)
T窗限開300mm

A版依據EI4825修改攔河槽高度

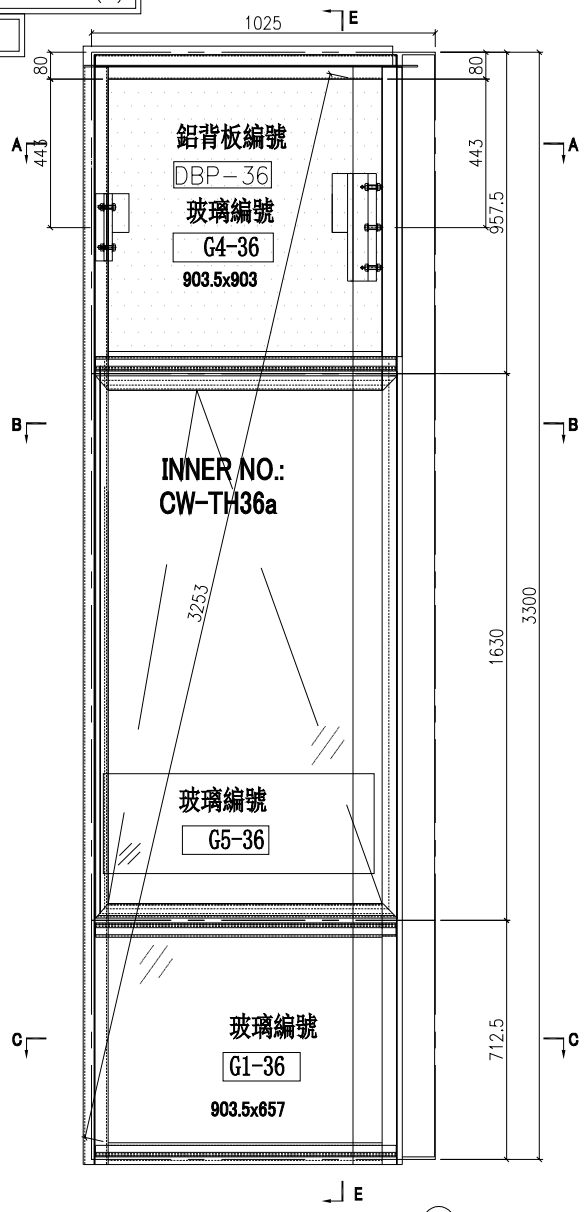

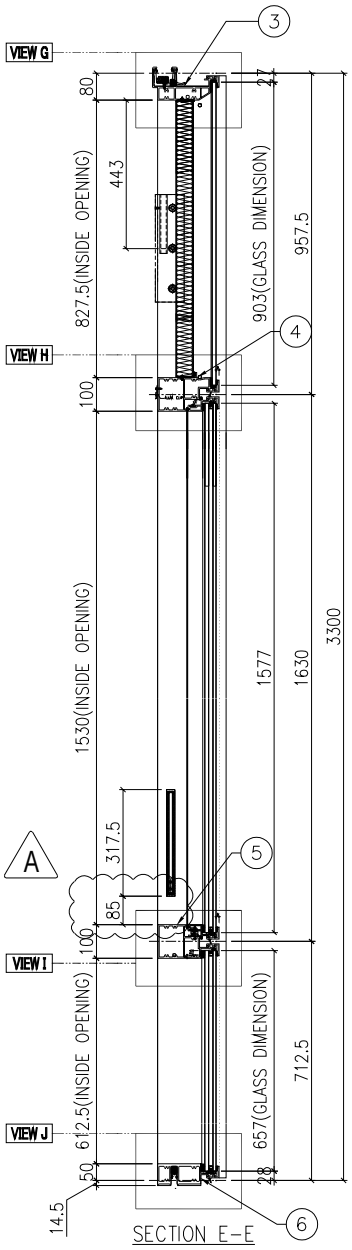

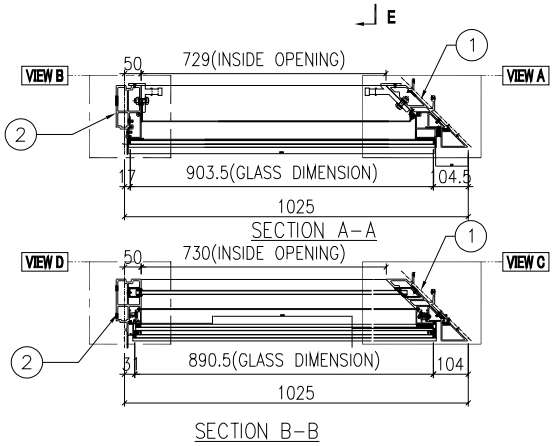

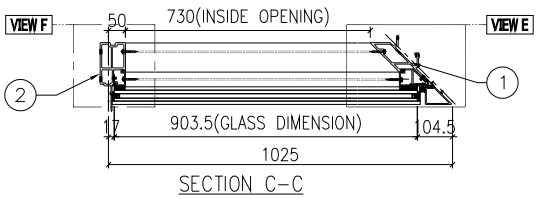

名稱	單元組裝圖	制圖	陳俊賢	2021.11.03	修改	A		
材料		復核	謝永林	2021.11.30	日期	2022.7.14		
顏色	JMQ213457(三塗)	批准	胡哥		圖號	CW-PTBG36Za		

美特鋁質 有限公司
MIDI Aluminium Fabricator Ltd.

工程號	J853	地盤	延坪道住宅


請用A3打印

數量	位置	樓層
8	CW-PTBB37	6F-15F
8	CW-PTBB25	6F-15F

數量	位置	樓層
3	CW-PTBB11	11F-15F
6	CW-PTBG20	17F-22F
9	CW-PTBG36Z	11F-15F,17F-22F

A版依據EI4825修改攔河槽高度,增加透氣孔

修改窗佔及夾巴,扇撐高度

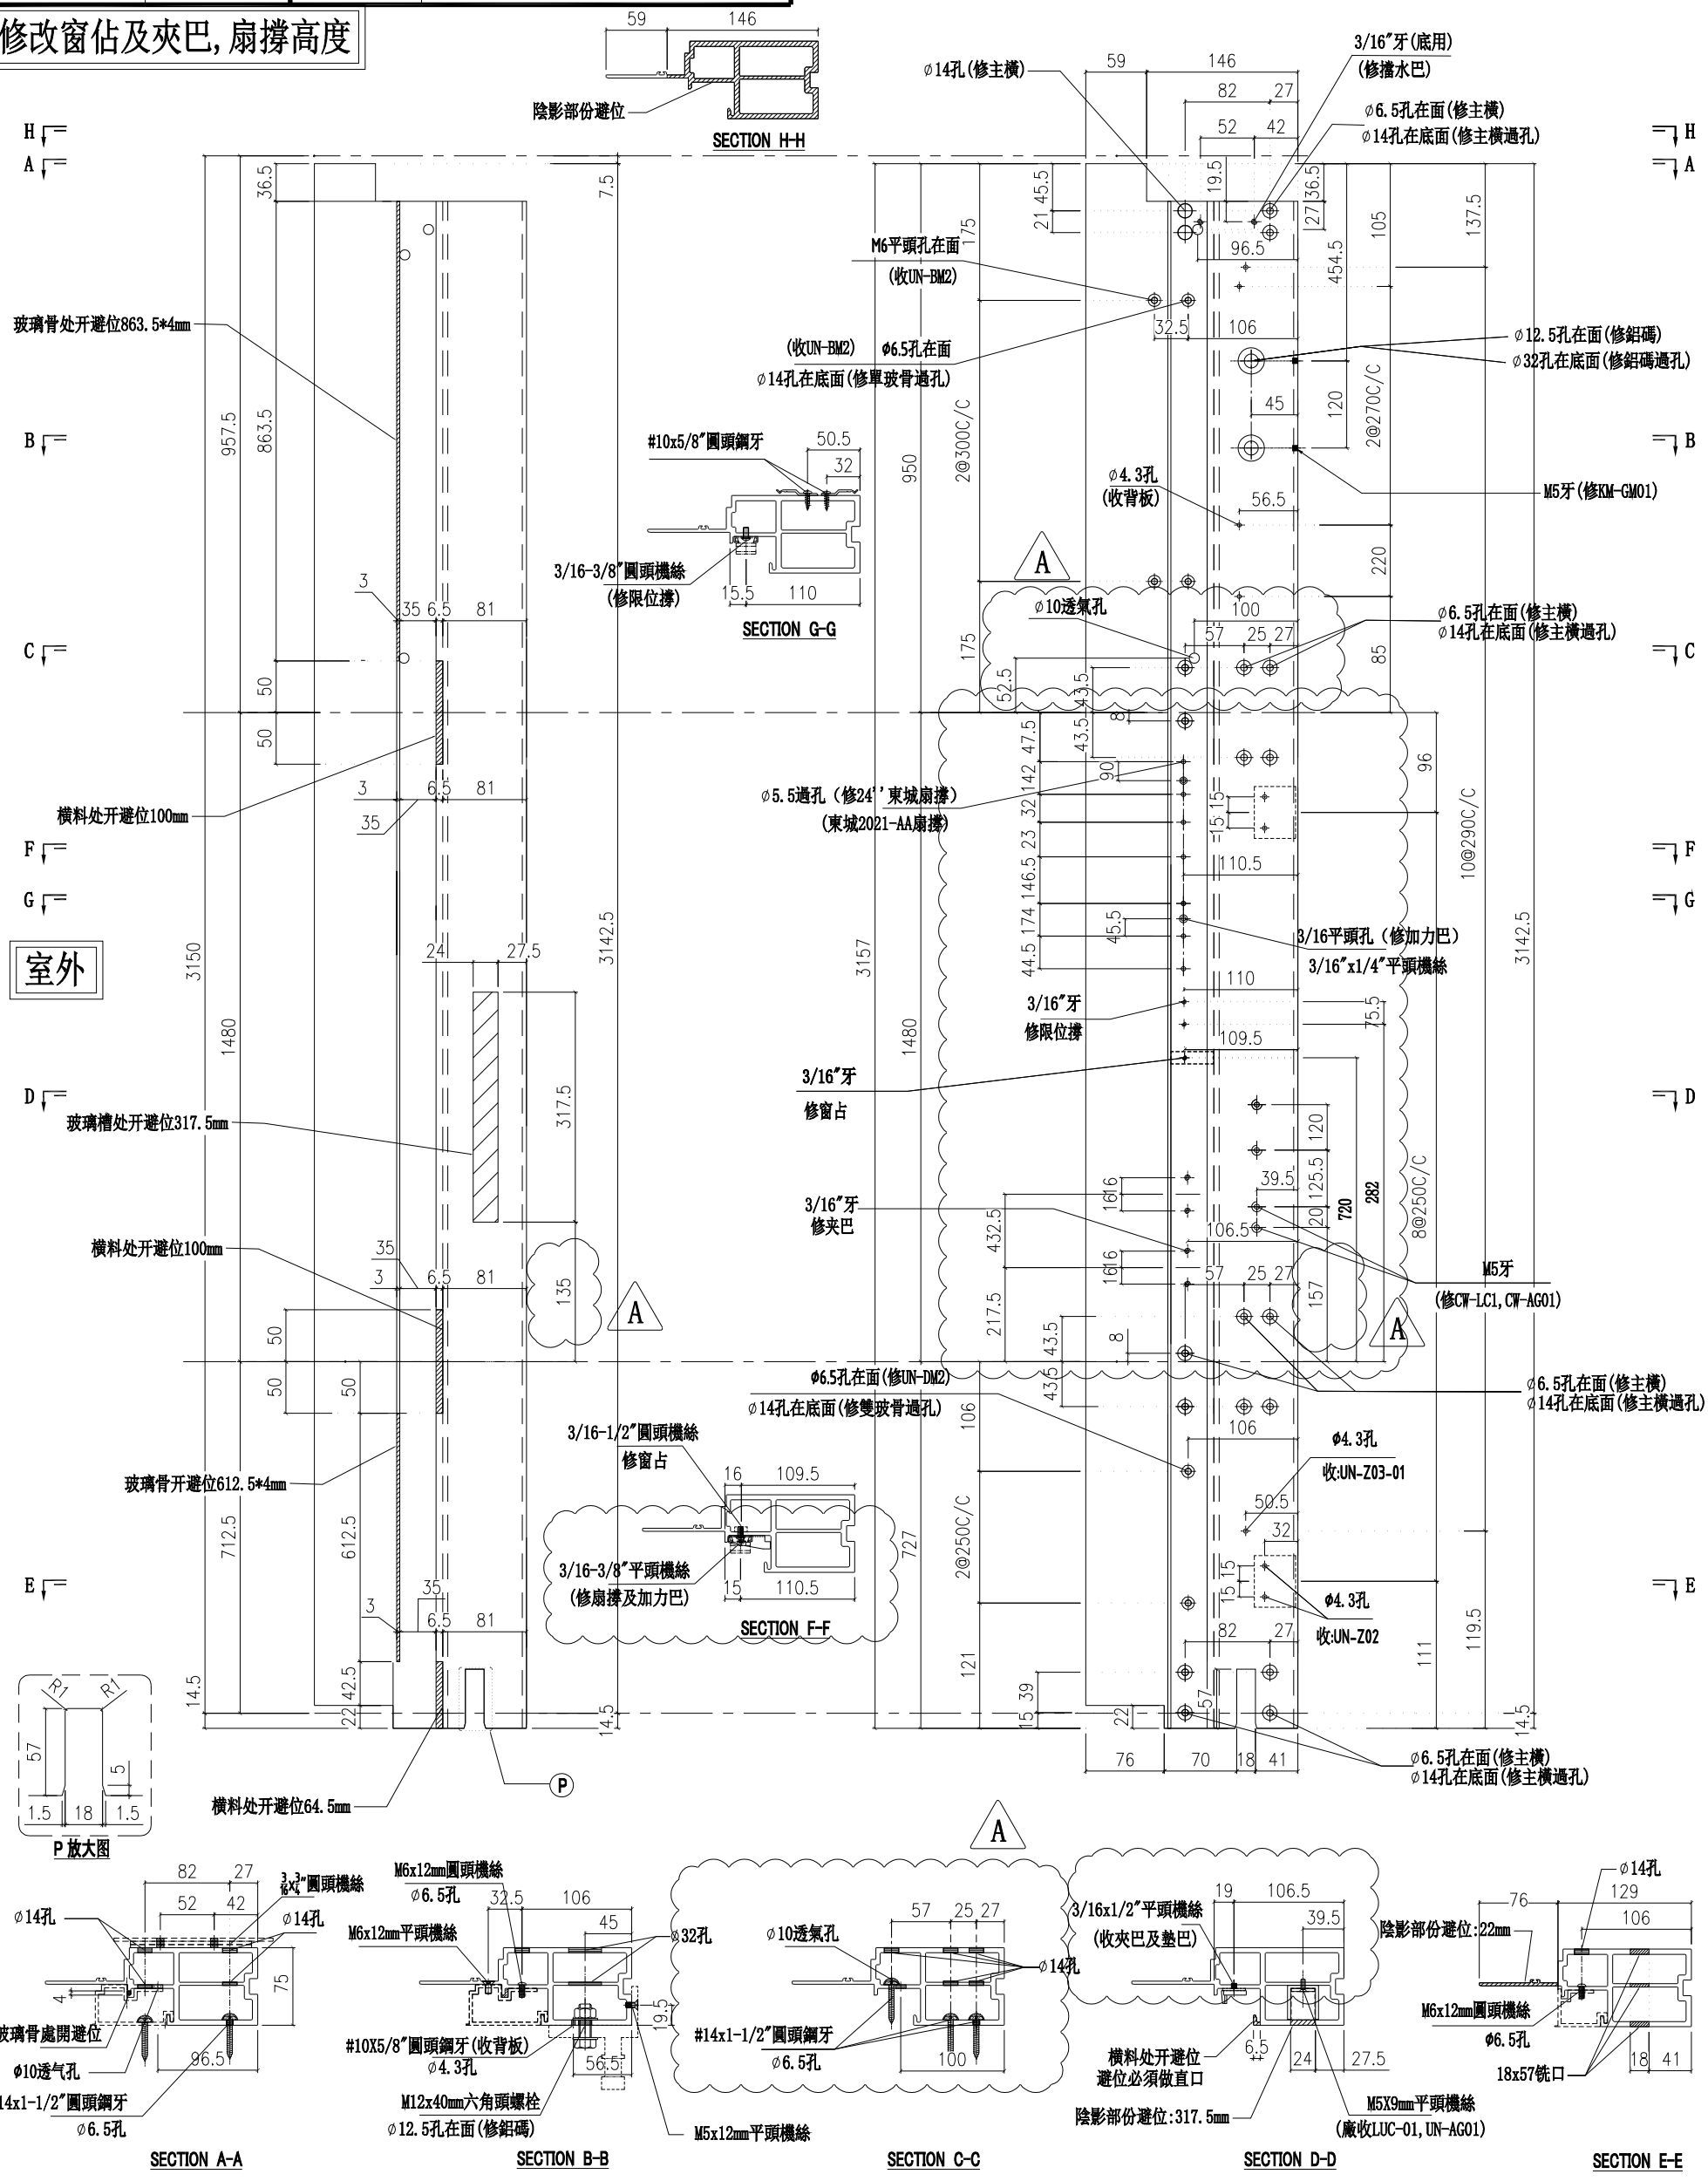

名稱	生邊企	制圖	陳俊賢	2022.2.13	修改	A		
材料	X85976	復核	謝永林	2022.4.3	日期	2022.5.13		
顏色	JMQ213457(三塗)	批準	胡哥		圖號	X85976-01L		

美特鋁質 有限公司
MIDI Aluminium Fabricator Ltd.


工程號	J853	地盤	延坪道住宅

請用A3打印

數量	位置	樓層
3	CW-PTBB11	11F-15F
8	CW-PTBB25	6F-15F

修改窗佔及夾巴,扇撐高度

B版依據EI4825修改攔河槽高度,增加透氣孔

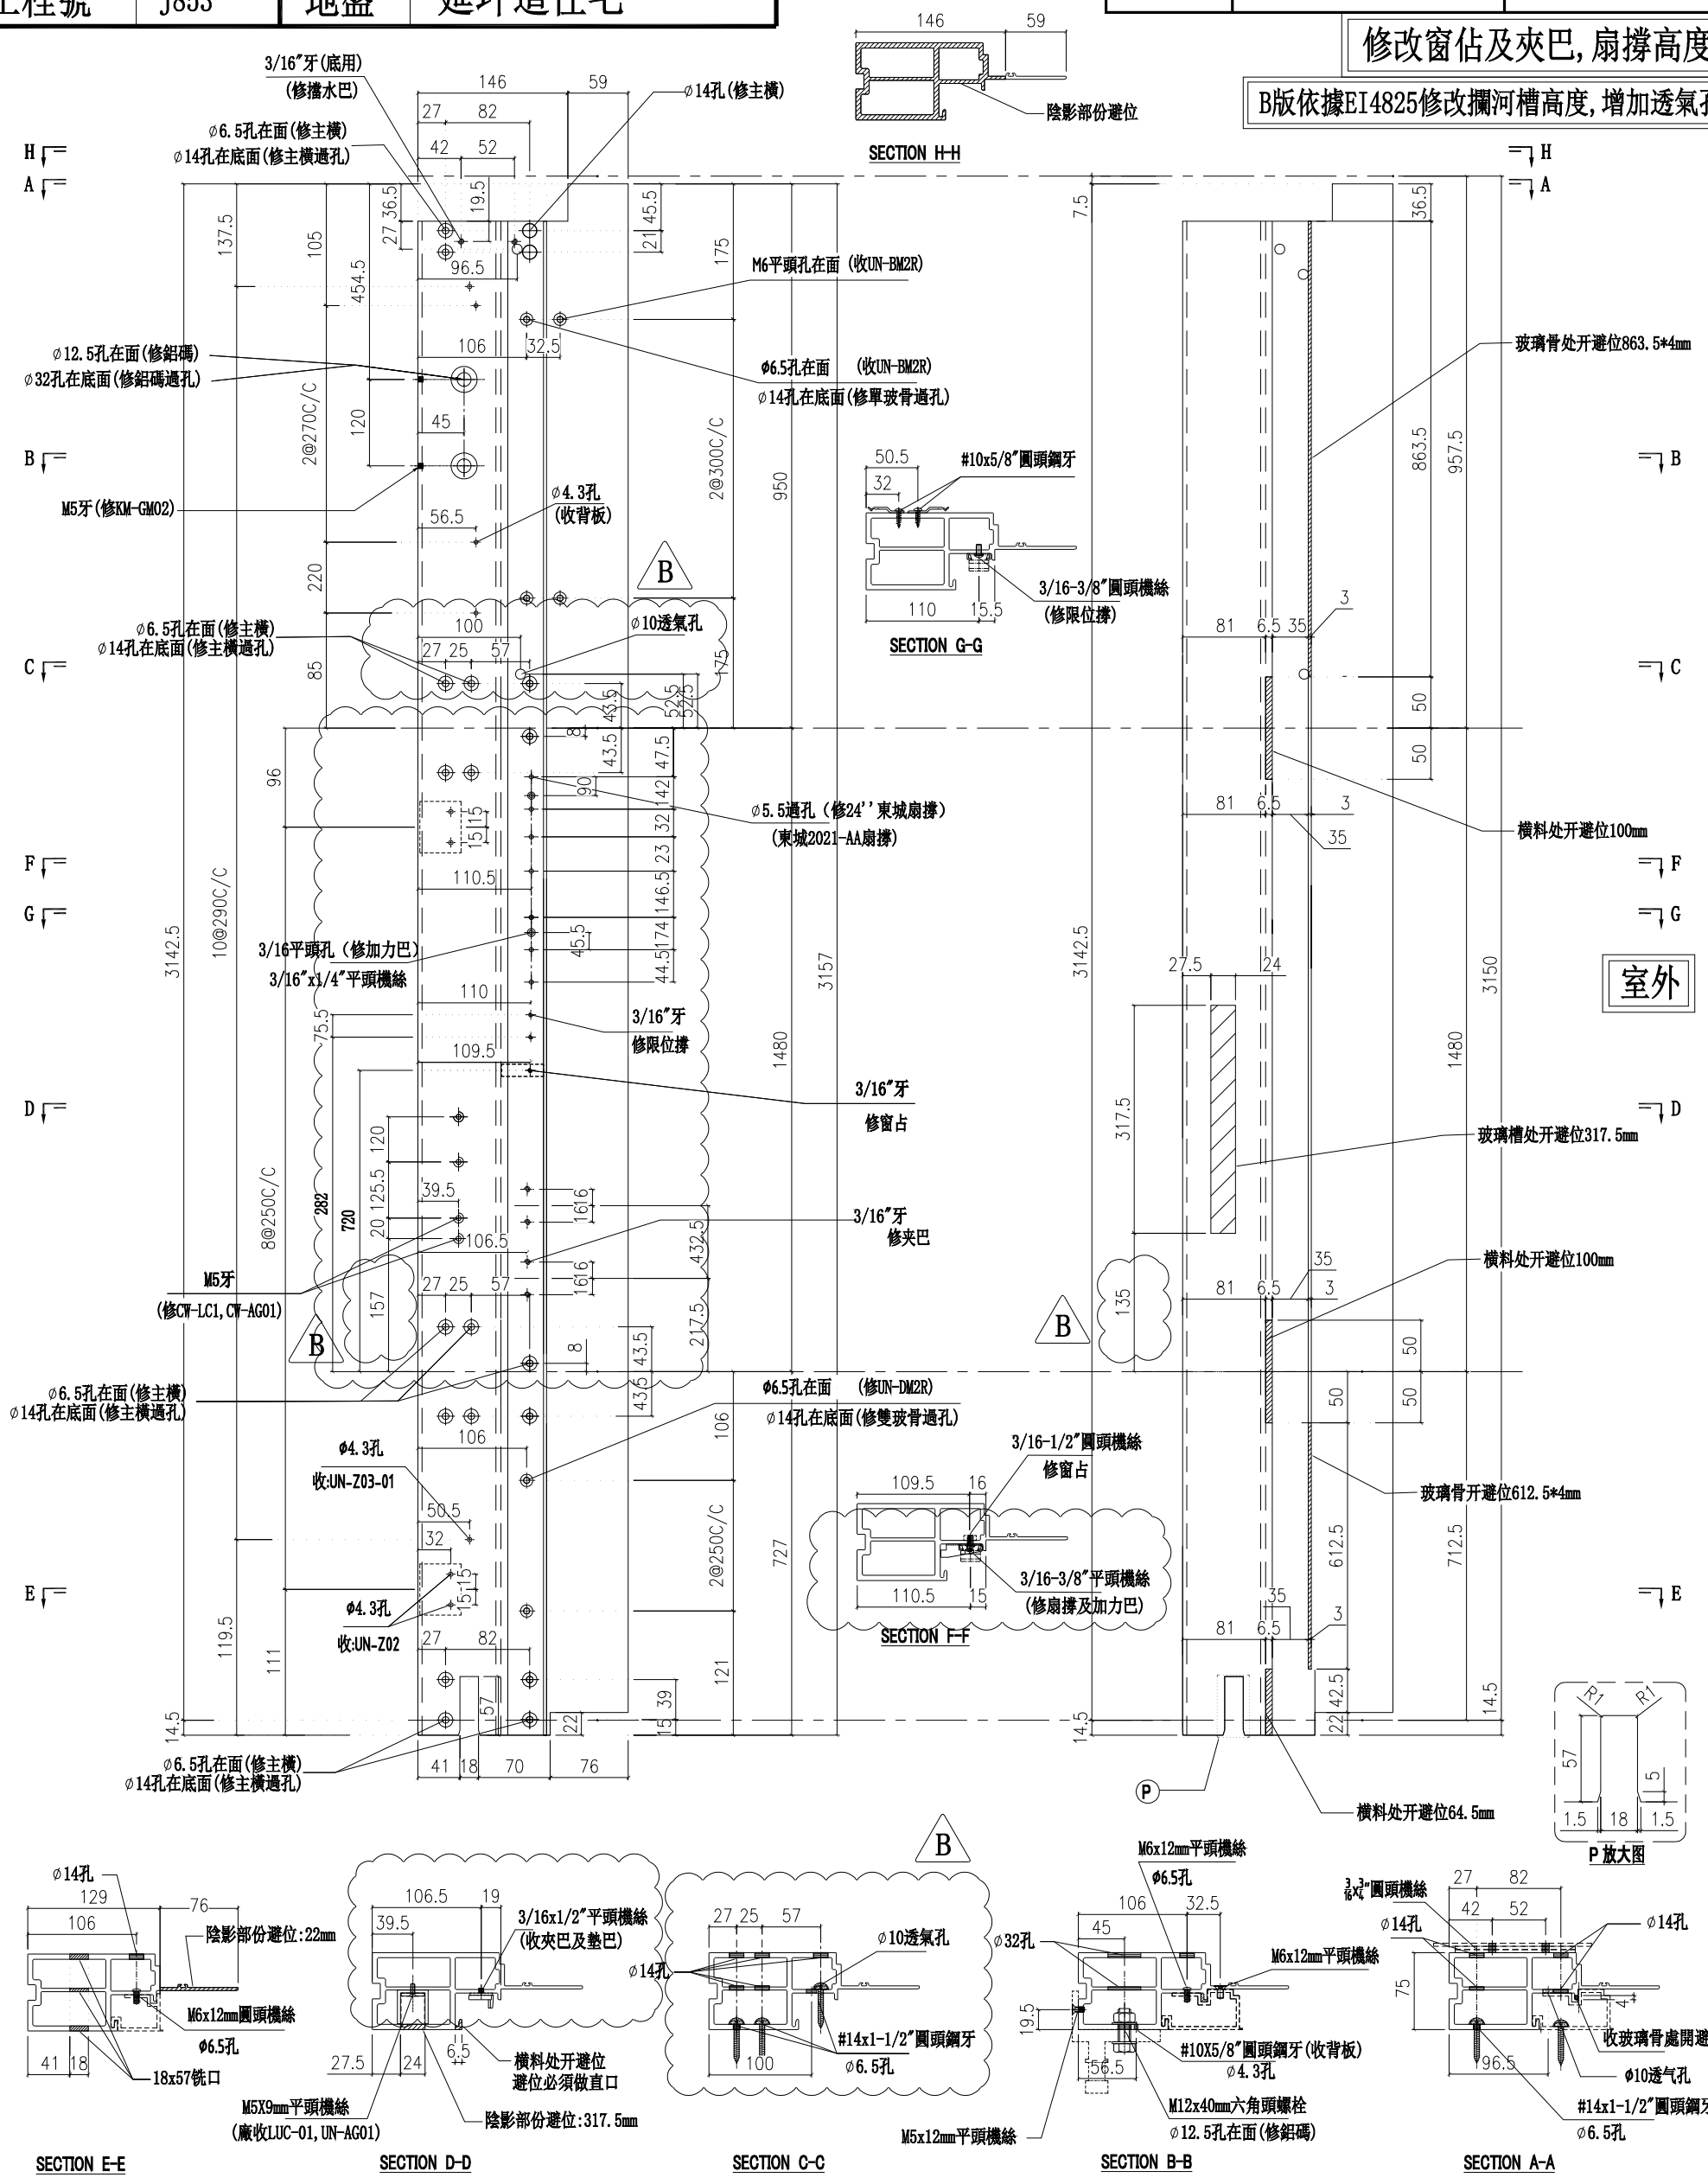

名稱	生邊企	制圖	陳俊賢	2022.2.13	修改	A	B	
材料	X85976	復核	謝永林	2022.4.3	日期	2022.5.13	2022.7.14	
顏色	JMQ213457(三塗)	批準	胡哥		圖號	X85976-01R		

美特鋁質 有限公司
MIDI Aluminium Fabricator Ltd.


數量	位置	樓層	數量	位置	樓層
8	CW-PTBB37	6F-15F			
6	CW-PTMB37	17F-22F	6	CW-PTMB26	17F-22F

工程號	J853	地盤	延坪道住宅

請用A3打印

修改窗佔及夾巴,扇撐高度

B版依據EI4825修改攔河槽高度,增加透氣孔

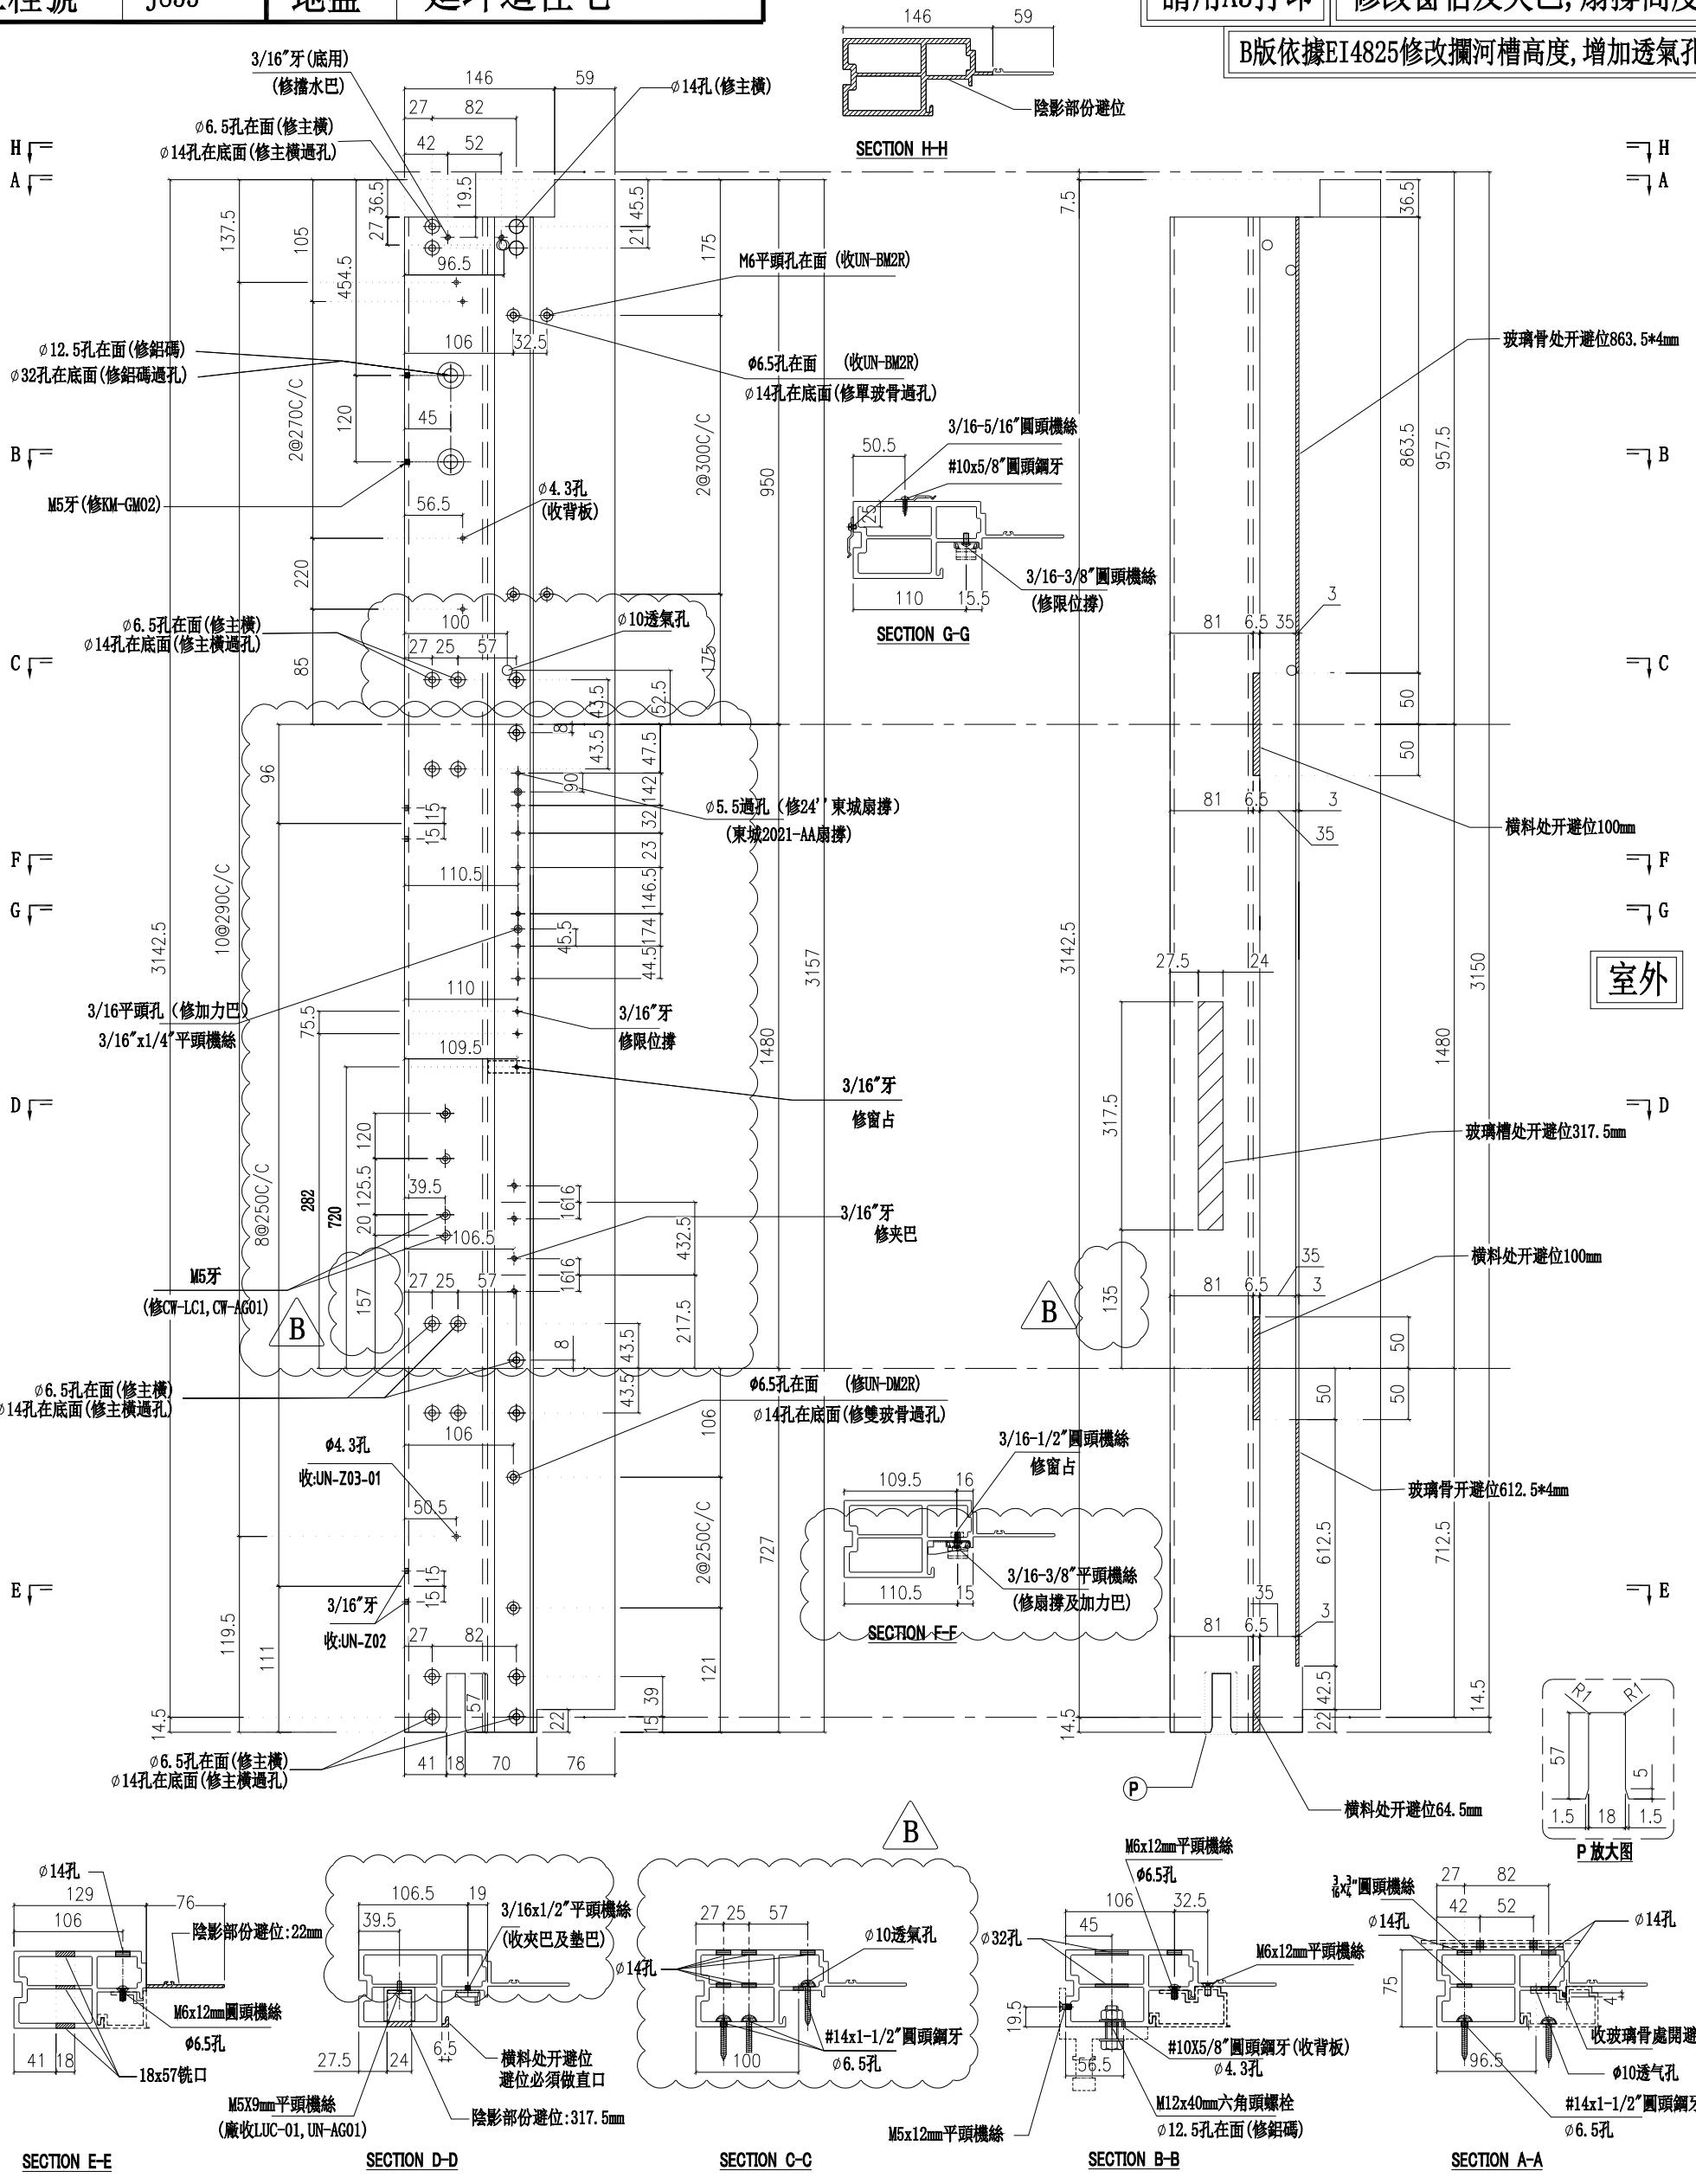

名稱	生邊企	制圖	陳俊賢	2022.2.13	修改	A	B	
材料	X85976	復核	謝永林	2022.4.3	日期	2022.5.13	2022.7.14	
顏色	JMQ213457(三塗)	批準	胡哥		圖號	X85976-01RZ		


美特鋁質 有限公司
MIDI Aluminium Fabricator Ltd.

請用A3打印

樓層	數量	總數	位置	樓層
8	1	8	CW-PLBB04	6F-15F
3	1	3	CW-PLBG06	11F-15F
6	1	6	CW-PLBG06	17F-22F

工程號	J853	地盤	延坪道住宅

A版依據EI4825修改攔河槽高度,增加透氣孔

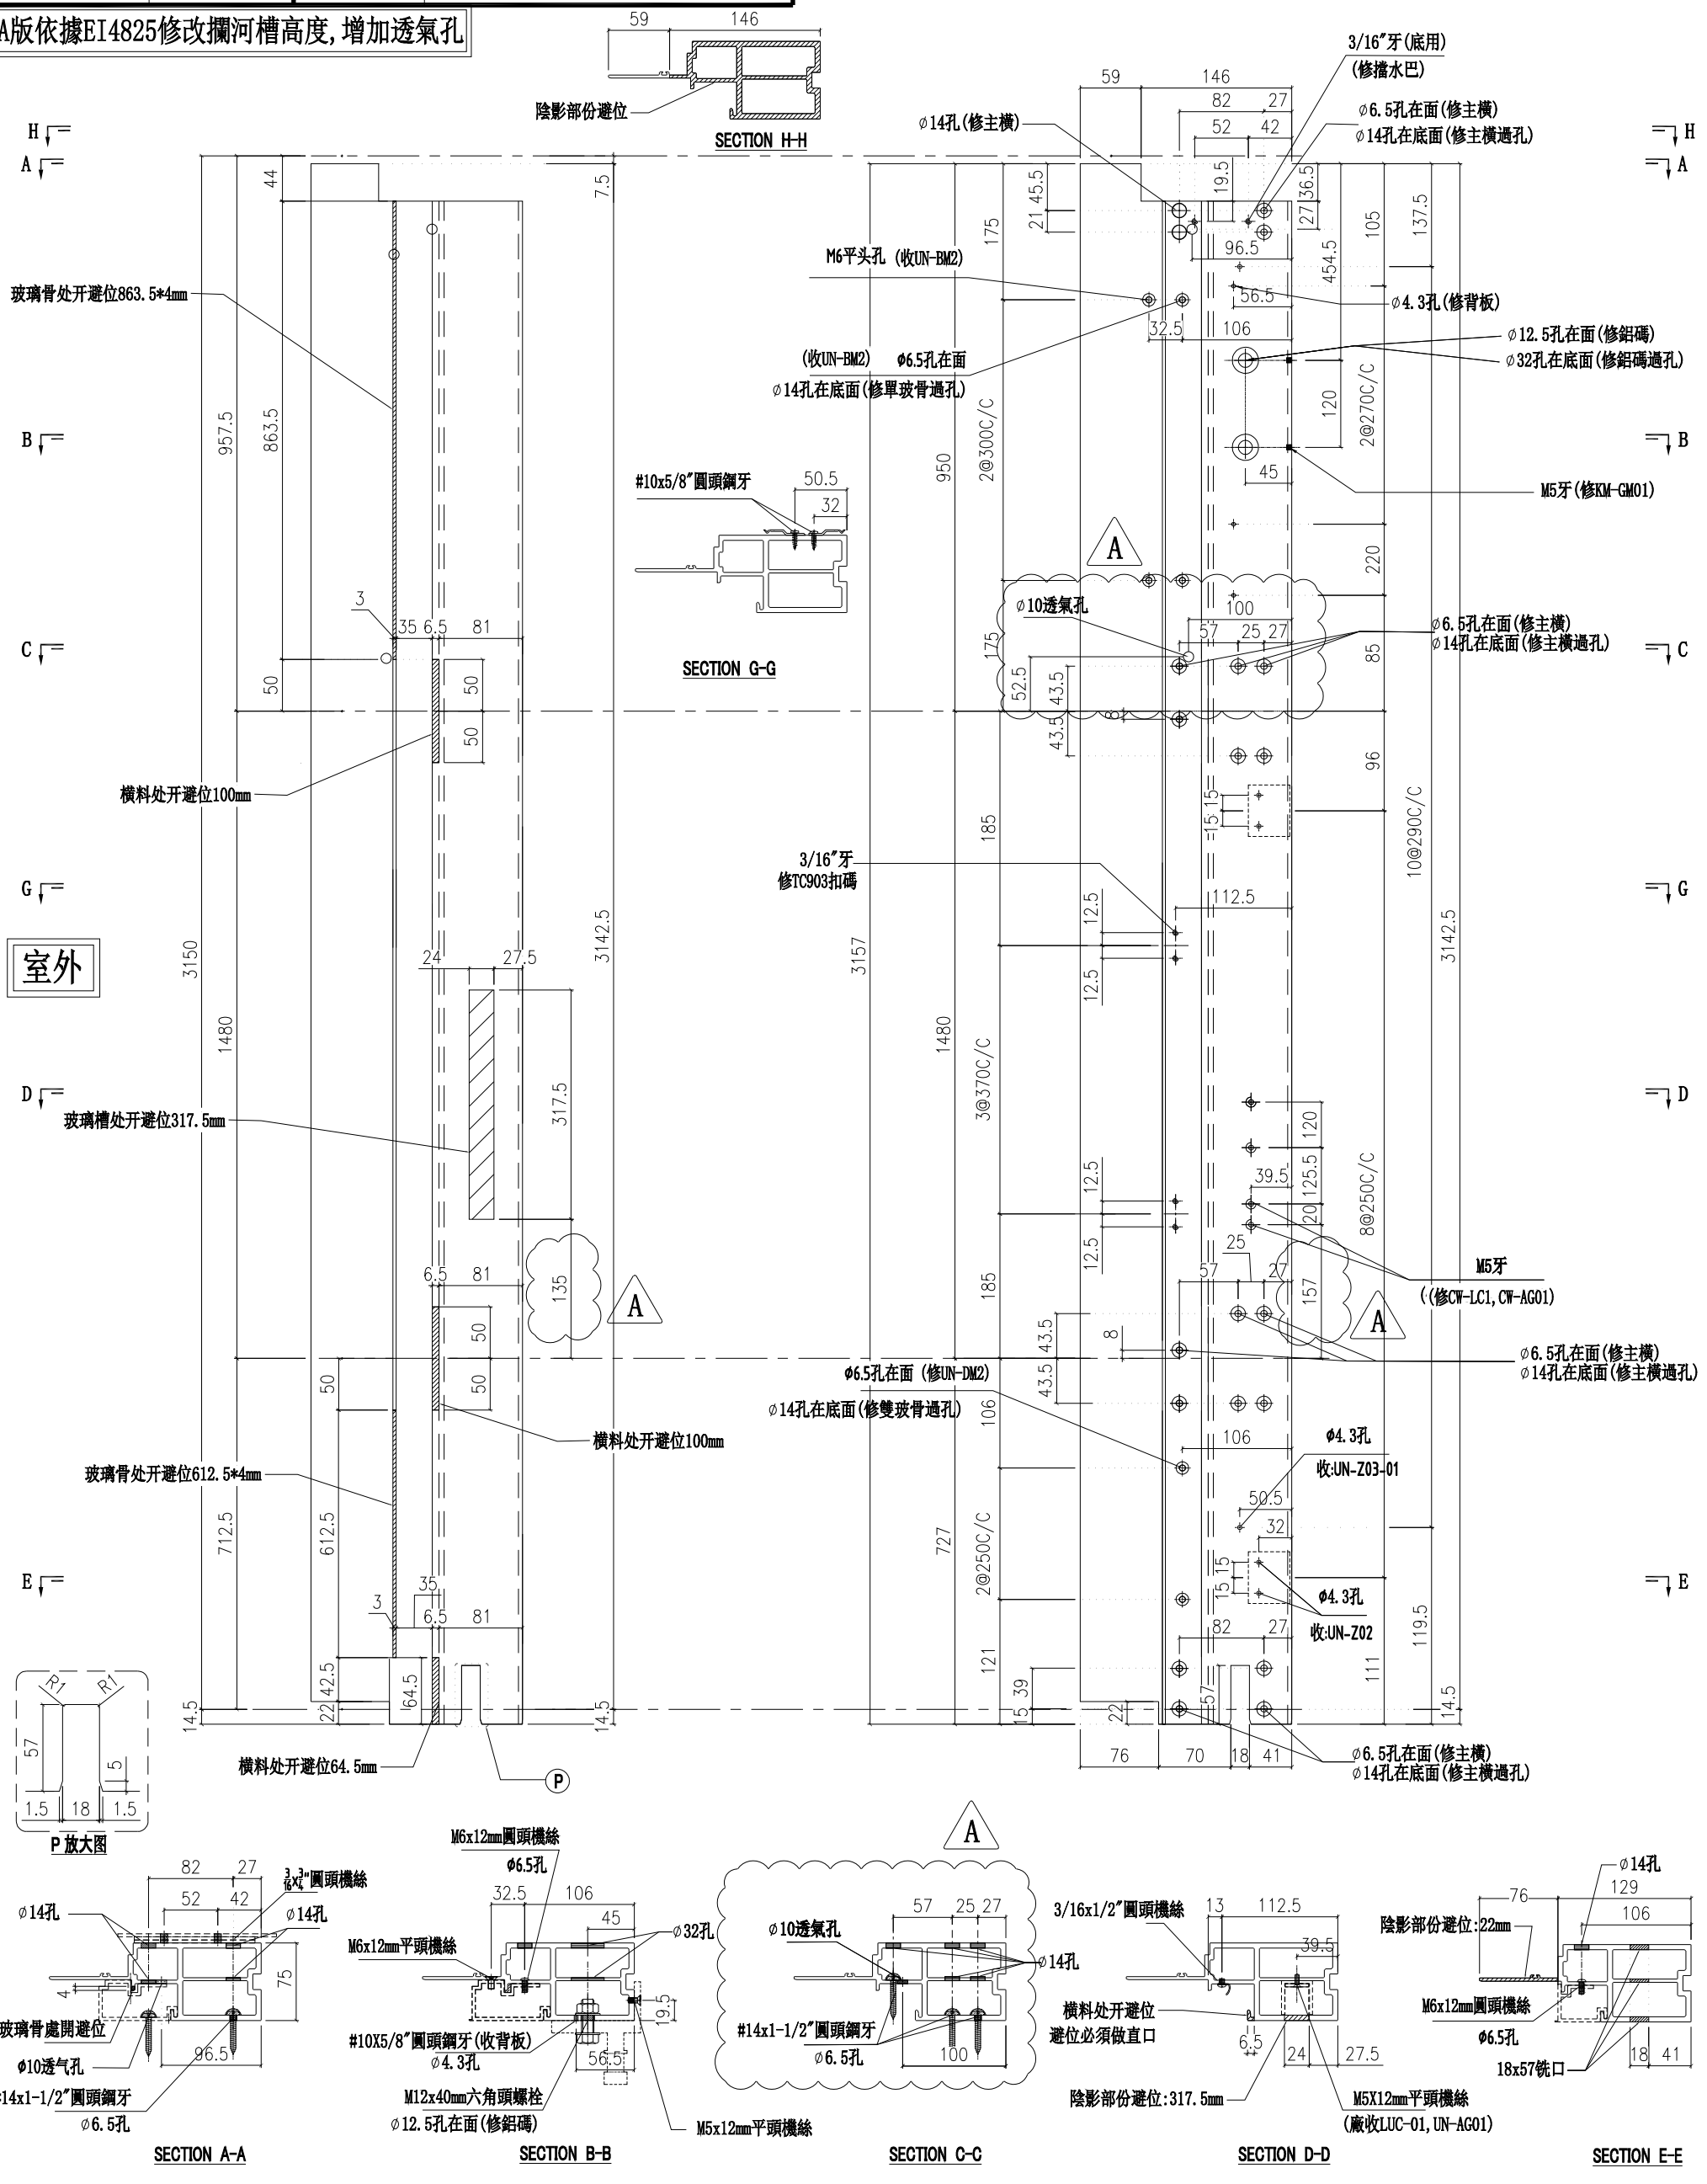

P 放大图

名稱	生邊企	制圖	陳俊賢	2022.2.13	修改	A		
材料	X85976	復核	謝永林	2022.4.3	日期	2022.7.14		
顏色	JMQ213457(三塗)	批準	胡鴻		圖號	X85976-02L		


美特鋁質 有限公司
MIDI Aluminium Fabricator Ltd.

工程號	J853	地盤	延坪道住宅

請用A3打印

樓層	數量	總數	位置	樓層
3	1	3	CW-PRMB06	11F-15F
14	1	14	CW-PRMB06	6F-15F,17F-22F
6	1	6	CW-PRMB06	17F-22F
6	1	6	CW-PRMB06	17F-22F
6	2	12	CW-PRMB06	17F-22F

A版依據EI4825修改攔河槽高度,增加透氣孔

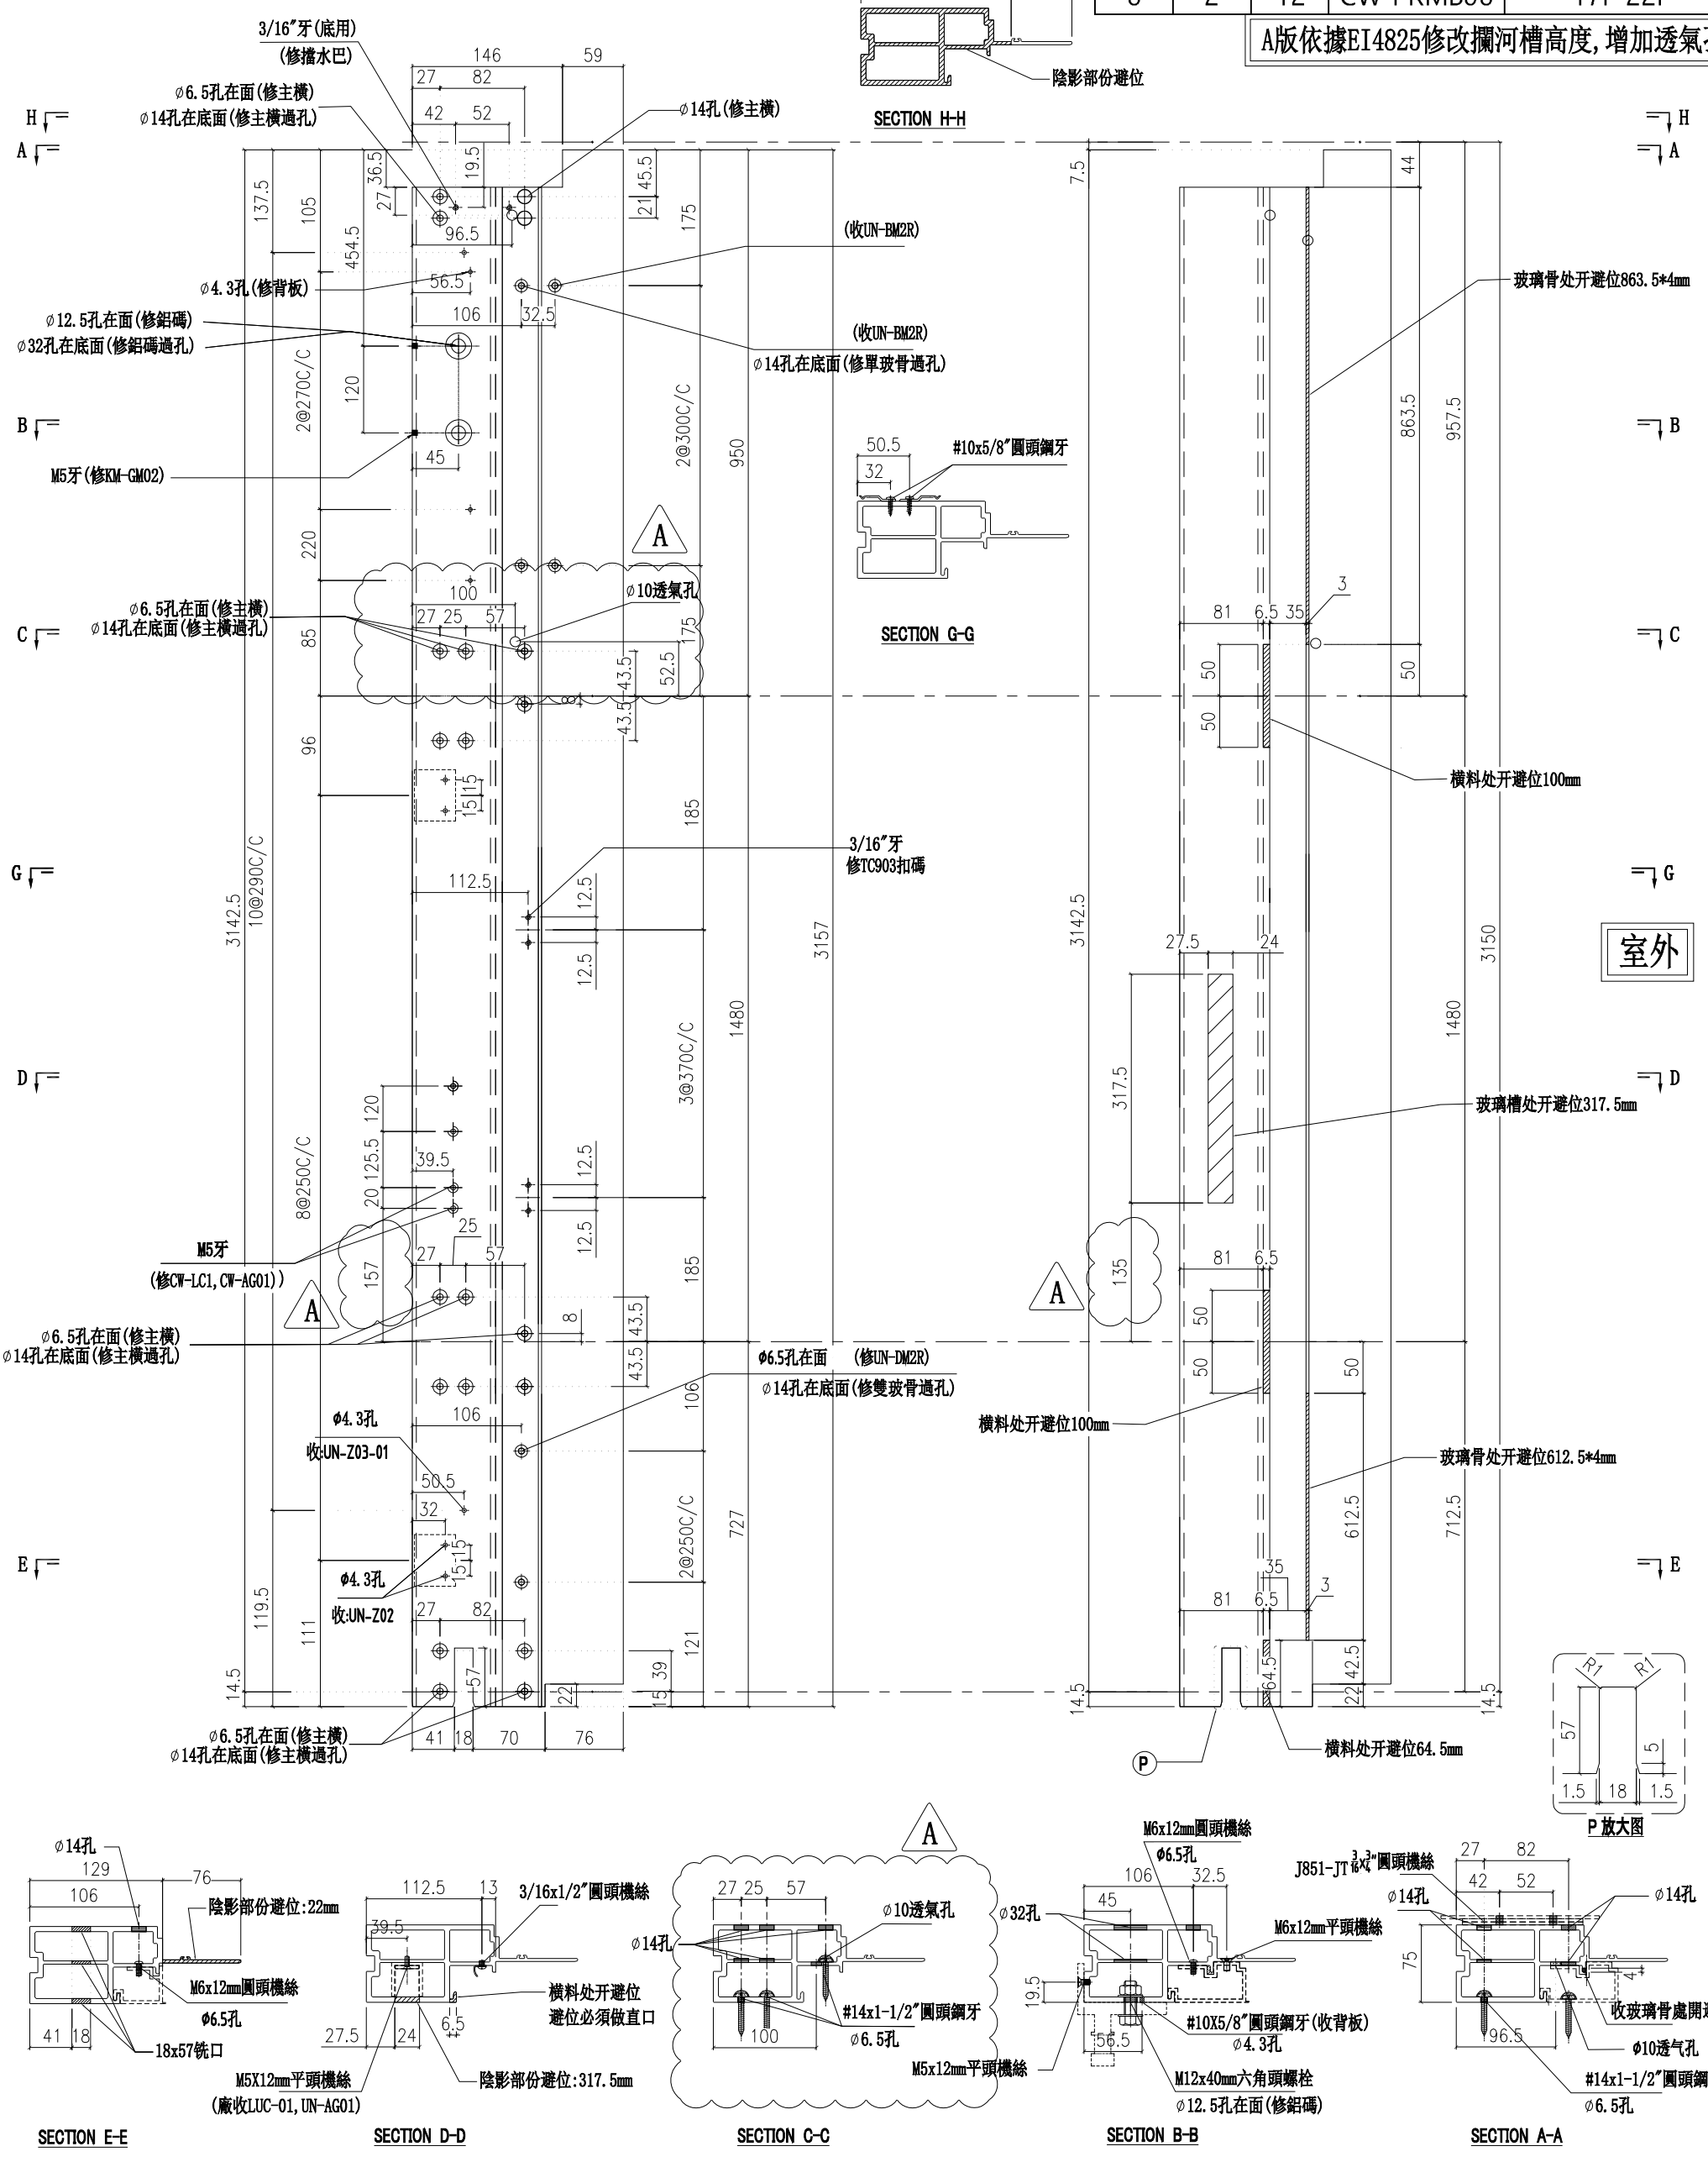

名稱	生邊企	制圖	陳俊賢	2022.2.13	修改	A		
材料	X85976	復核	謝永林	2022.4.3	日期	2022.7.14		
顏色	JMQ213457(三塗)	批準	胡鴻		圖號	X85976-02R		


美特鋁質 有限公司
MIDI Aluminium Fabricator Ltd.


工程號	J853	地盤	延坪道住宅

請用A3打印	樓層	數量	總數	位置	樓層
	8	1	8	CW-PLBB04	6F-15F

B版依據EI4825修改攔河槽高度,增加透氣孔

修改夾巴高度

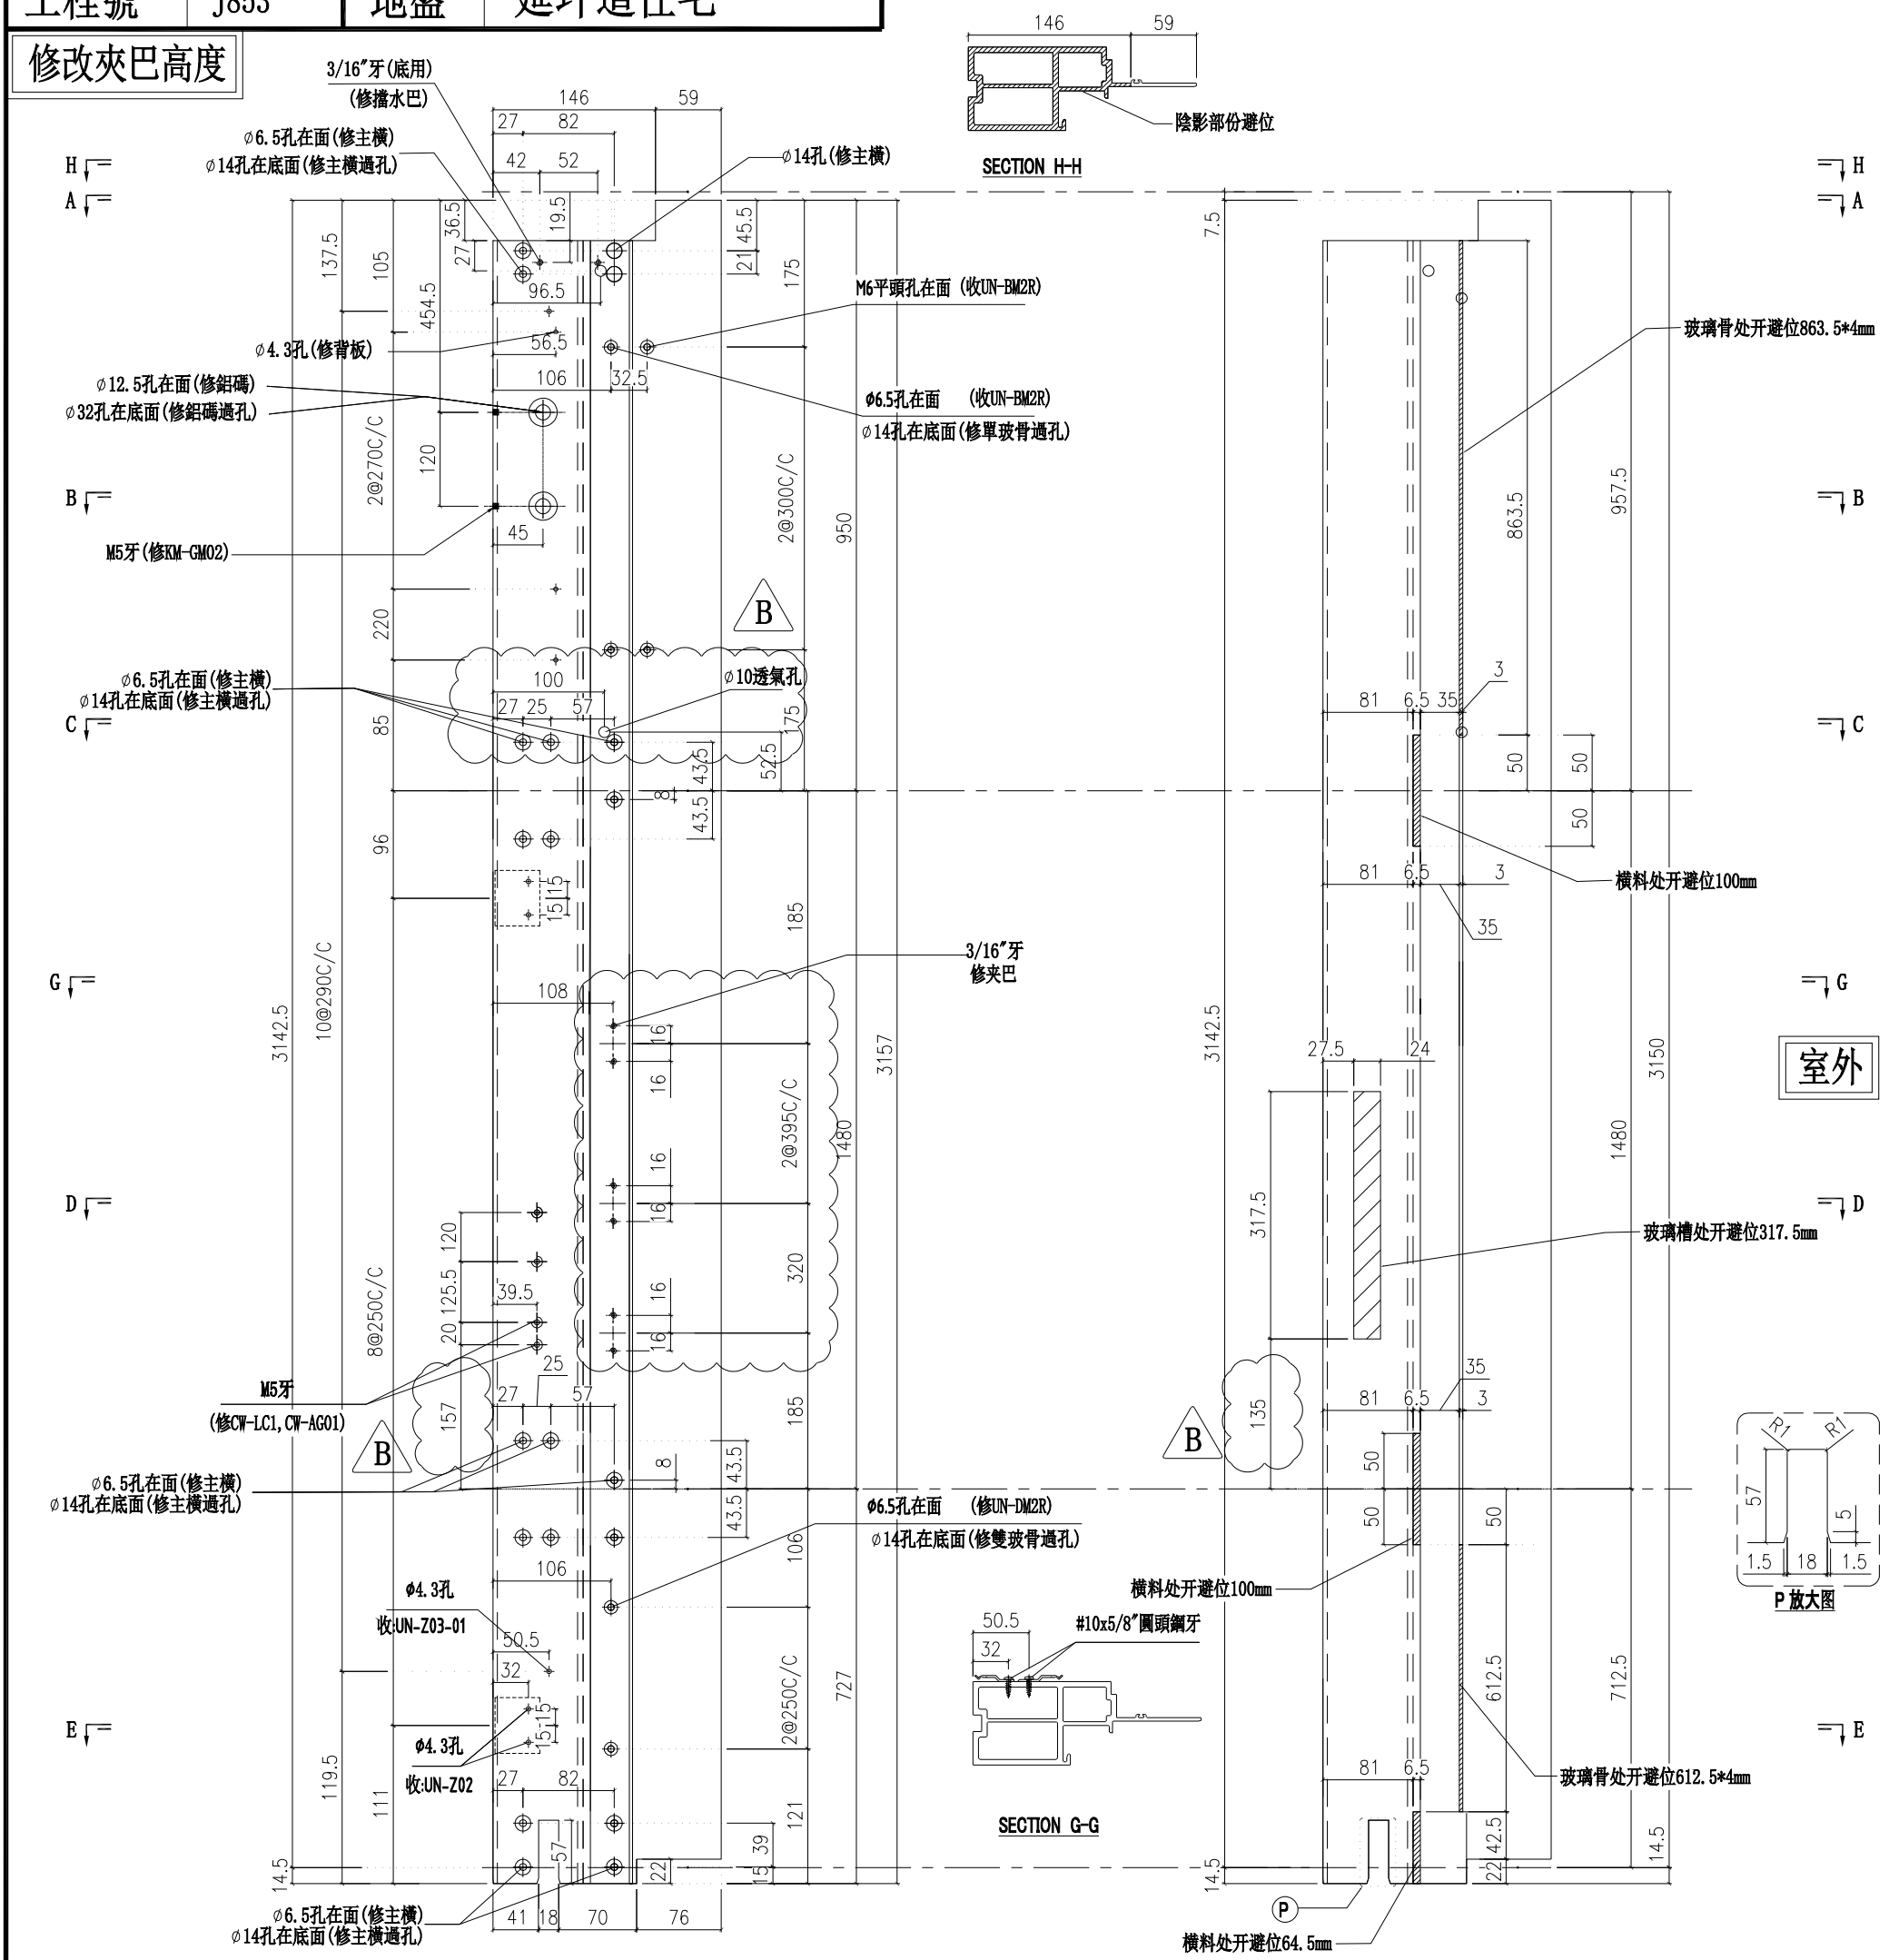

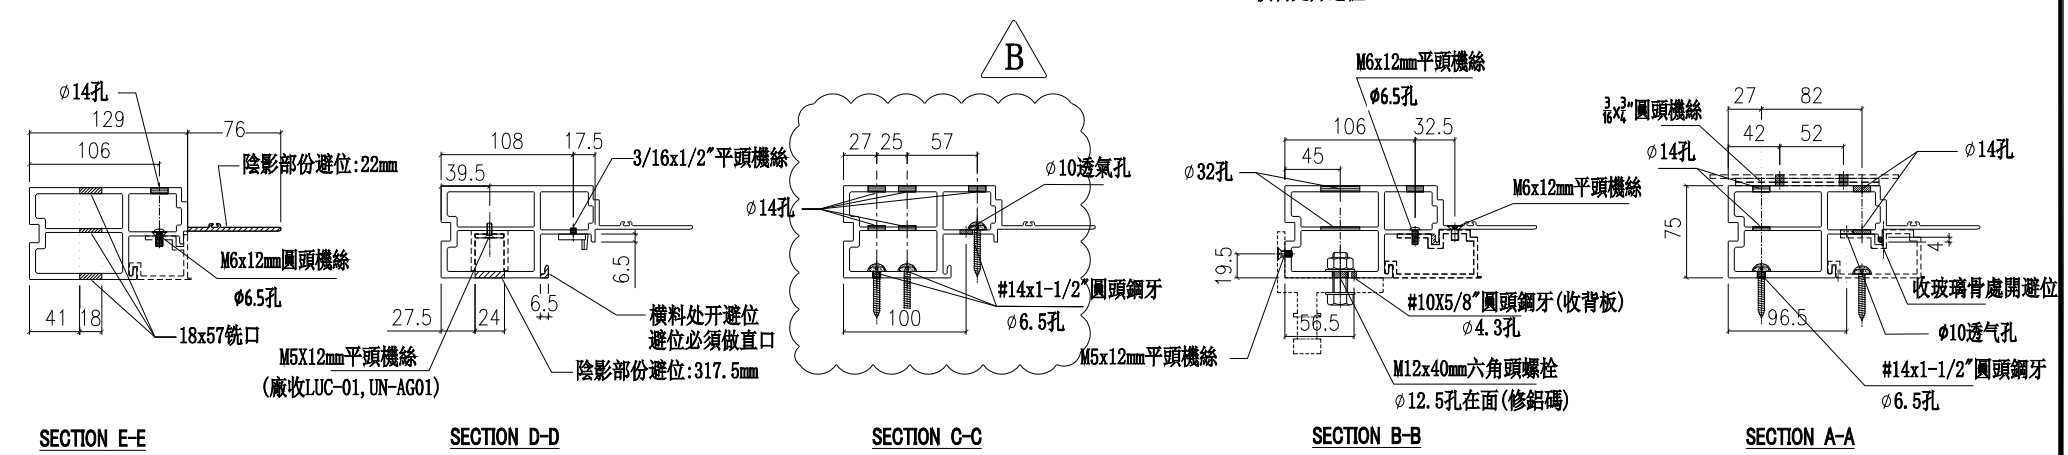

SECTION E-E　SECTION D-D　SECTION C-C　SECTION B-B　SECTION A-A

名稱	生邊企	制圖	陳俊賢	2022.2.13	修改	A	B	
材料	X85976	復核	謝永林	2022.4.3	日期	2022.5.2	2022.7.14	
顏色	JMQ213457(三塗)	批準	胡哥		圖號	X85976-03		

美特鋁質 有限公司
MIDI Aluminium Fabricator Ltd.


工程號	J853	地盤	延坪道住宅

請用A3打印

數量	位置	樓層
9	CW-PTBB50	11F-15F,17-22F

修改窗佔及夾巴,扇撐高度

B版依據EI4825修改攔河槽高度,增加透氣孔

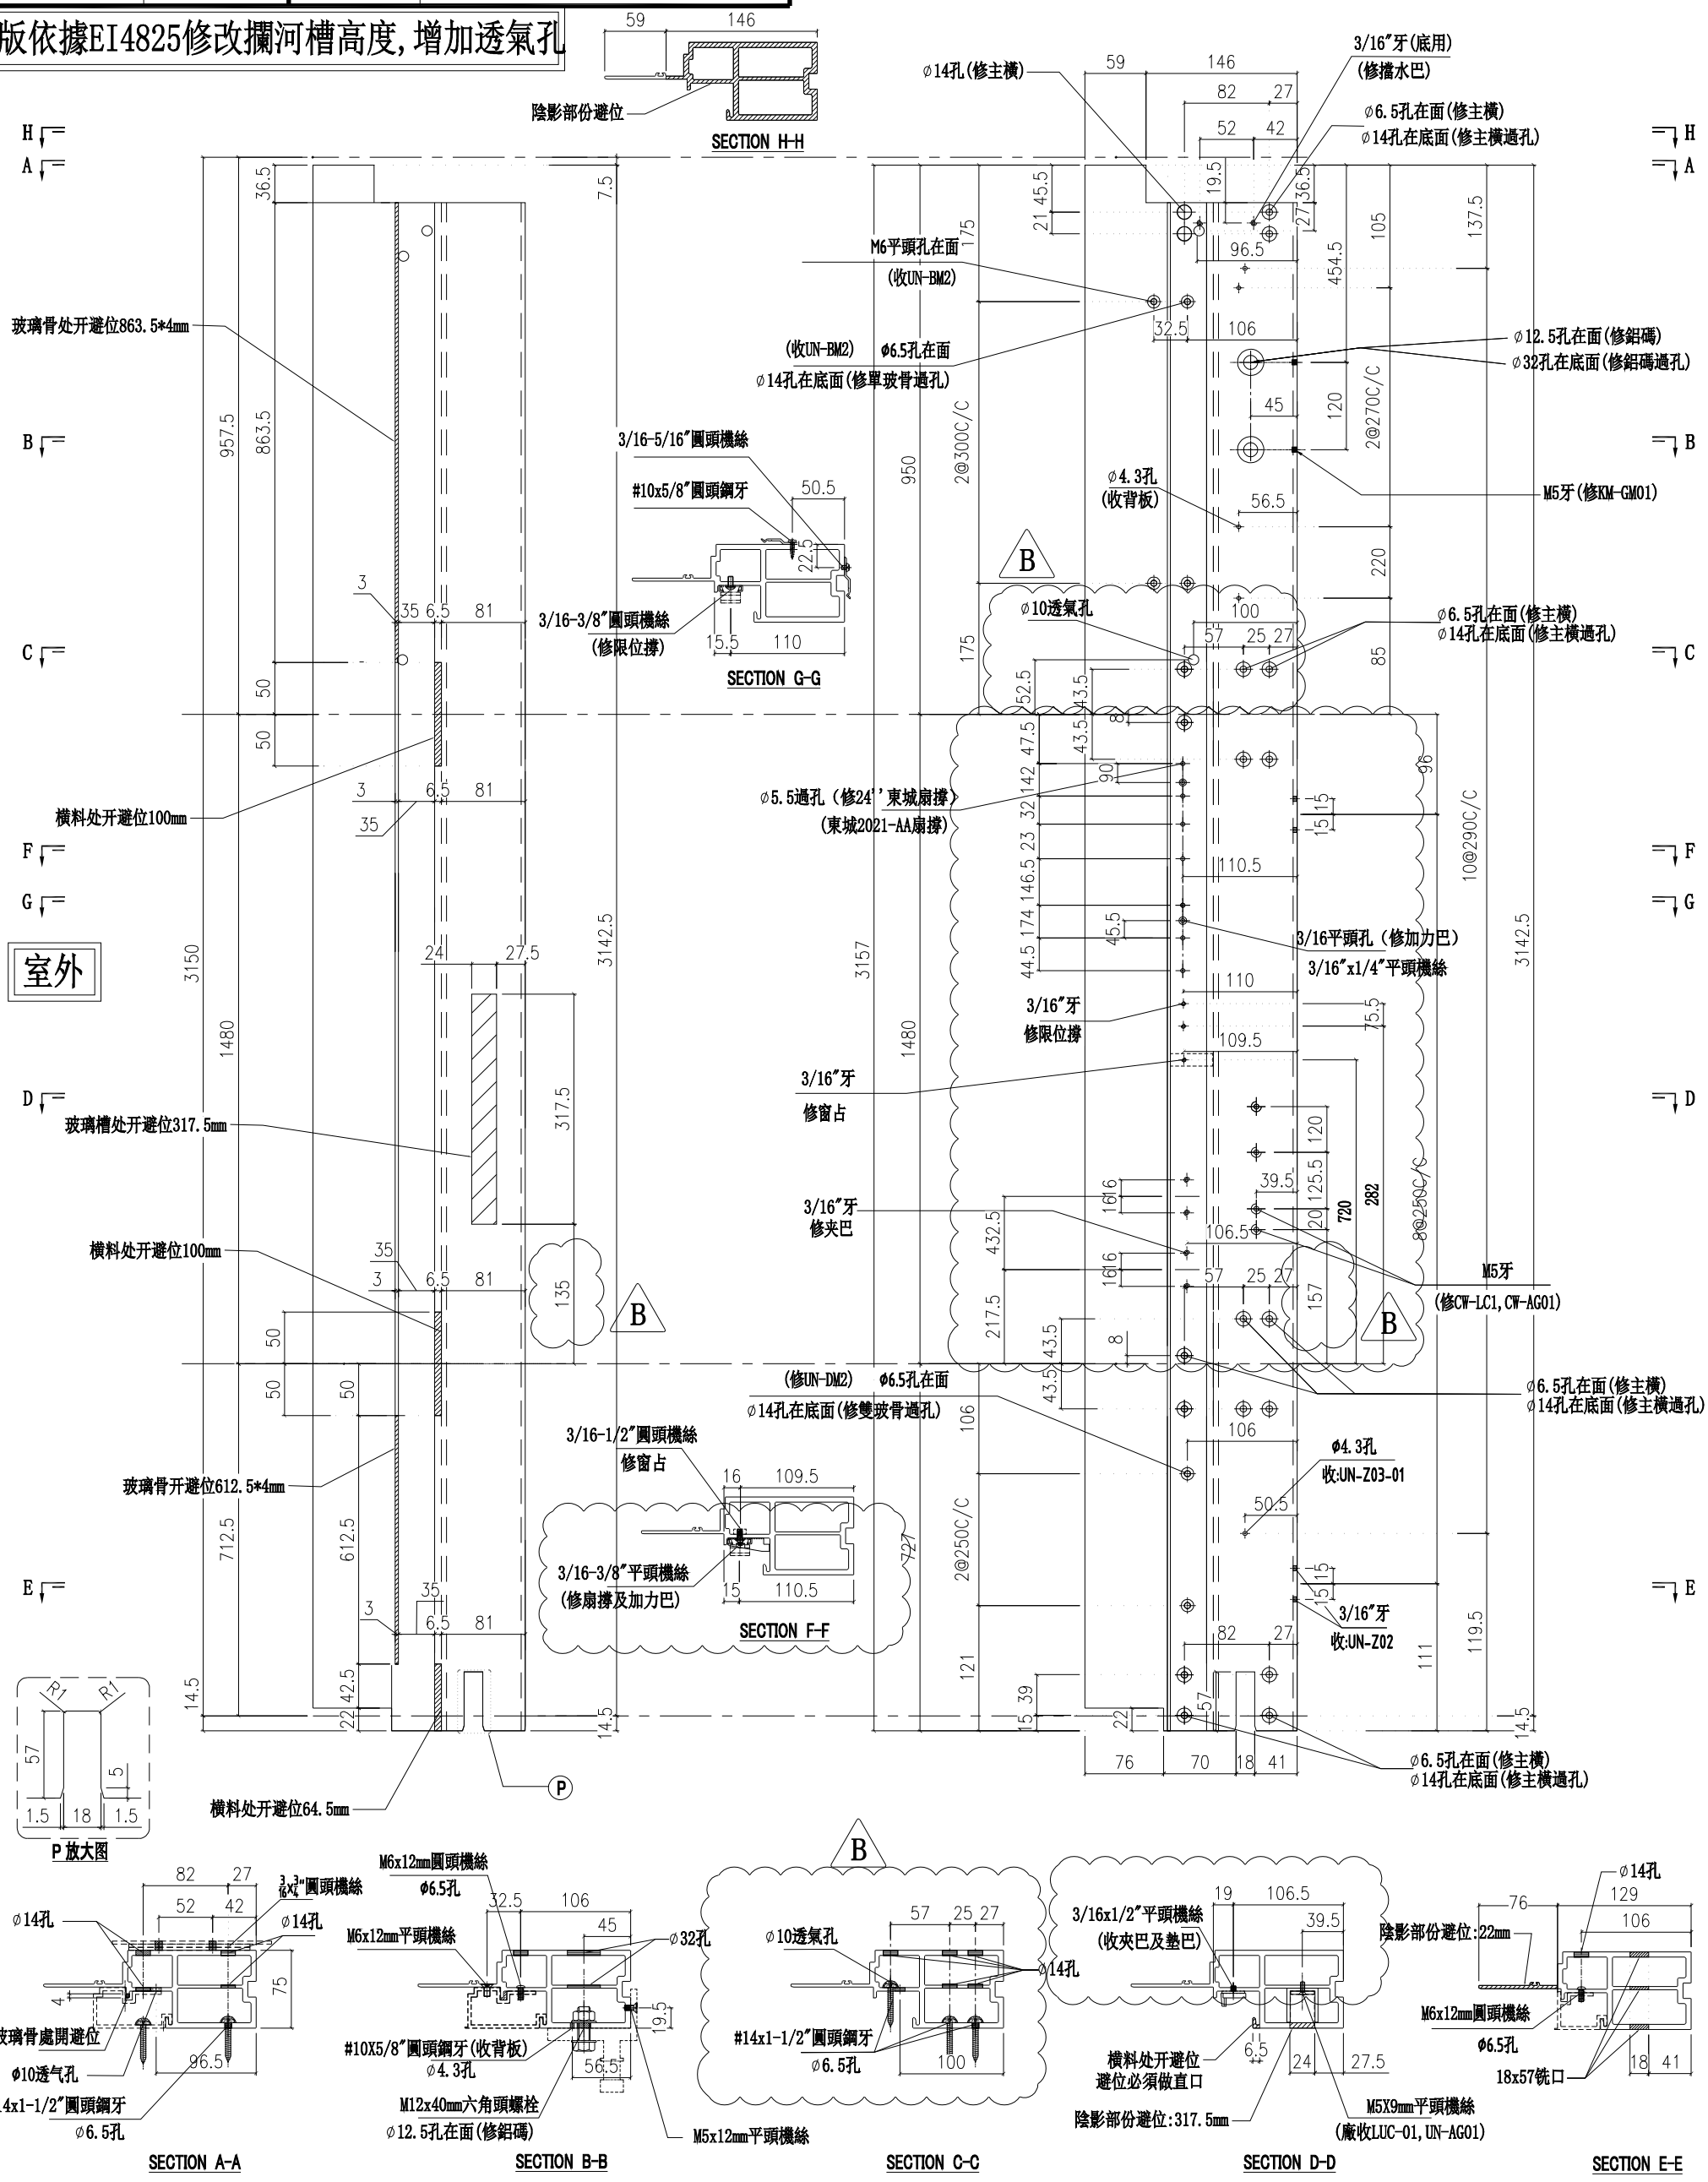

名稱	生邊企	制圖	陳俊賢	2022.2.13	修改	A	B	
材料	X85976	復核	謝永林	2022.4.3	日期	2022.5.13	2022.7.14	
顏色	JMQ213457(三塗)	批準	胡哥		圖號	X85976-04L		

美特鋁質 有限公司
MIDI Aluminium Fabricator Ltd.


工程號	J853	地盤	延坪道住宅

數量	位置	樓層
9	CW-PTBB50	11F-15F,17-22F

修改窗佔及夾巴,扇撐高度

B版依據EI4825修改攔河槽高度,增加透氣孔

請用A3打印

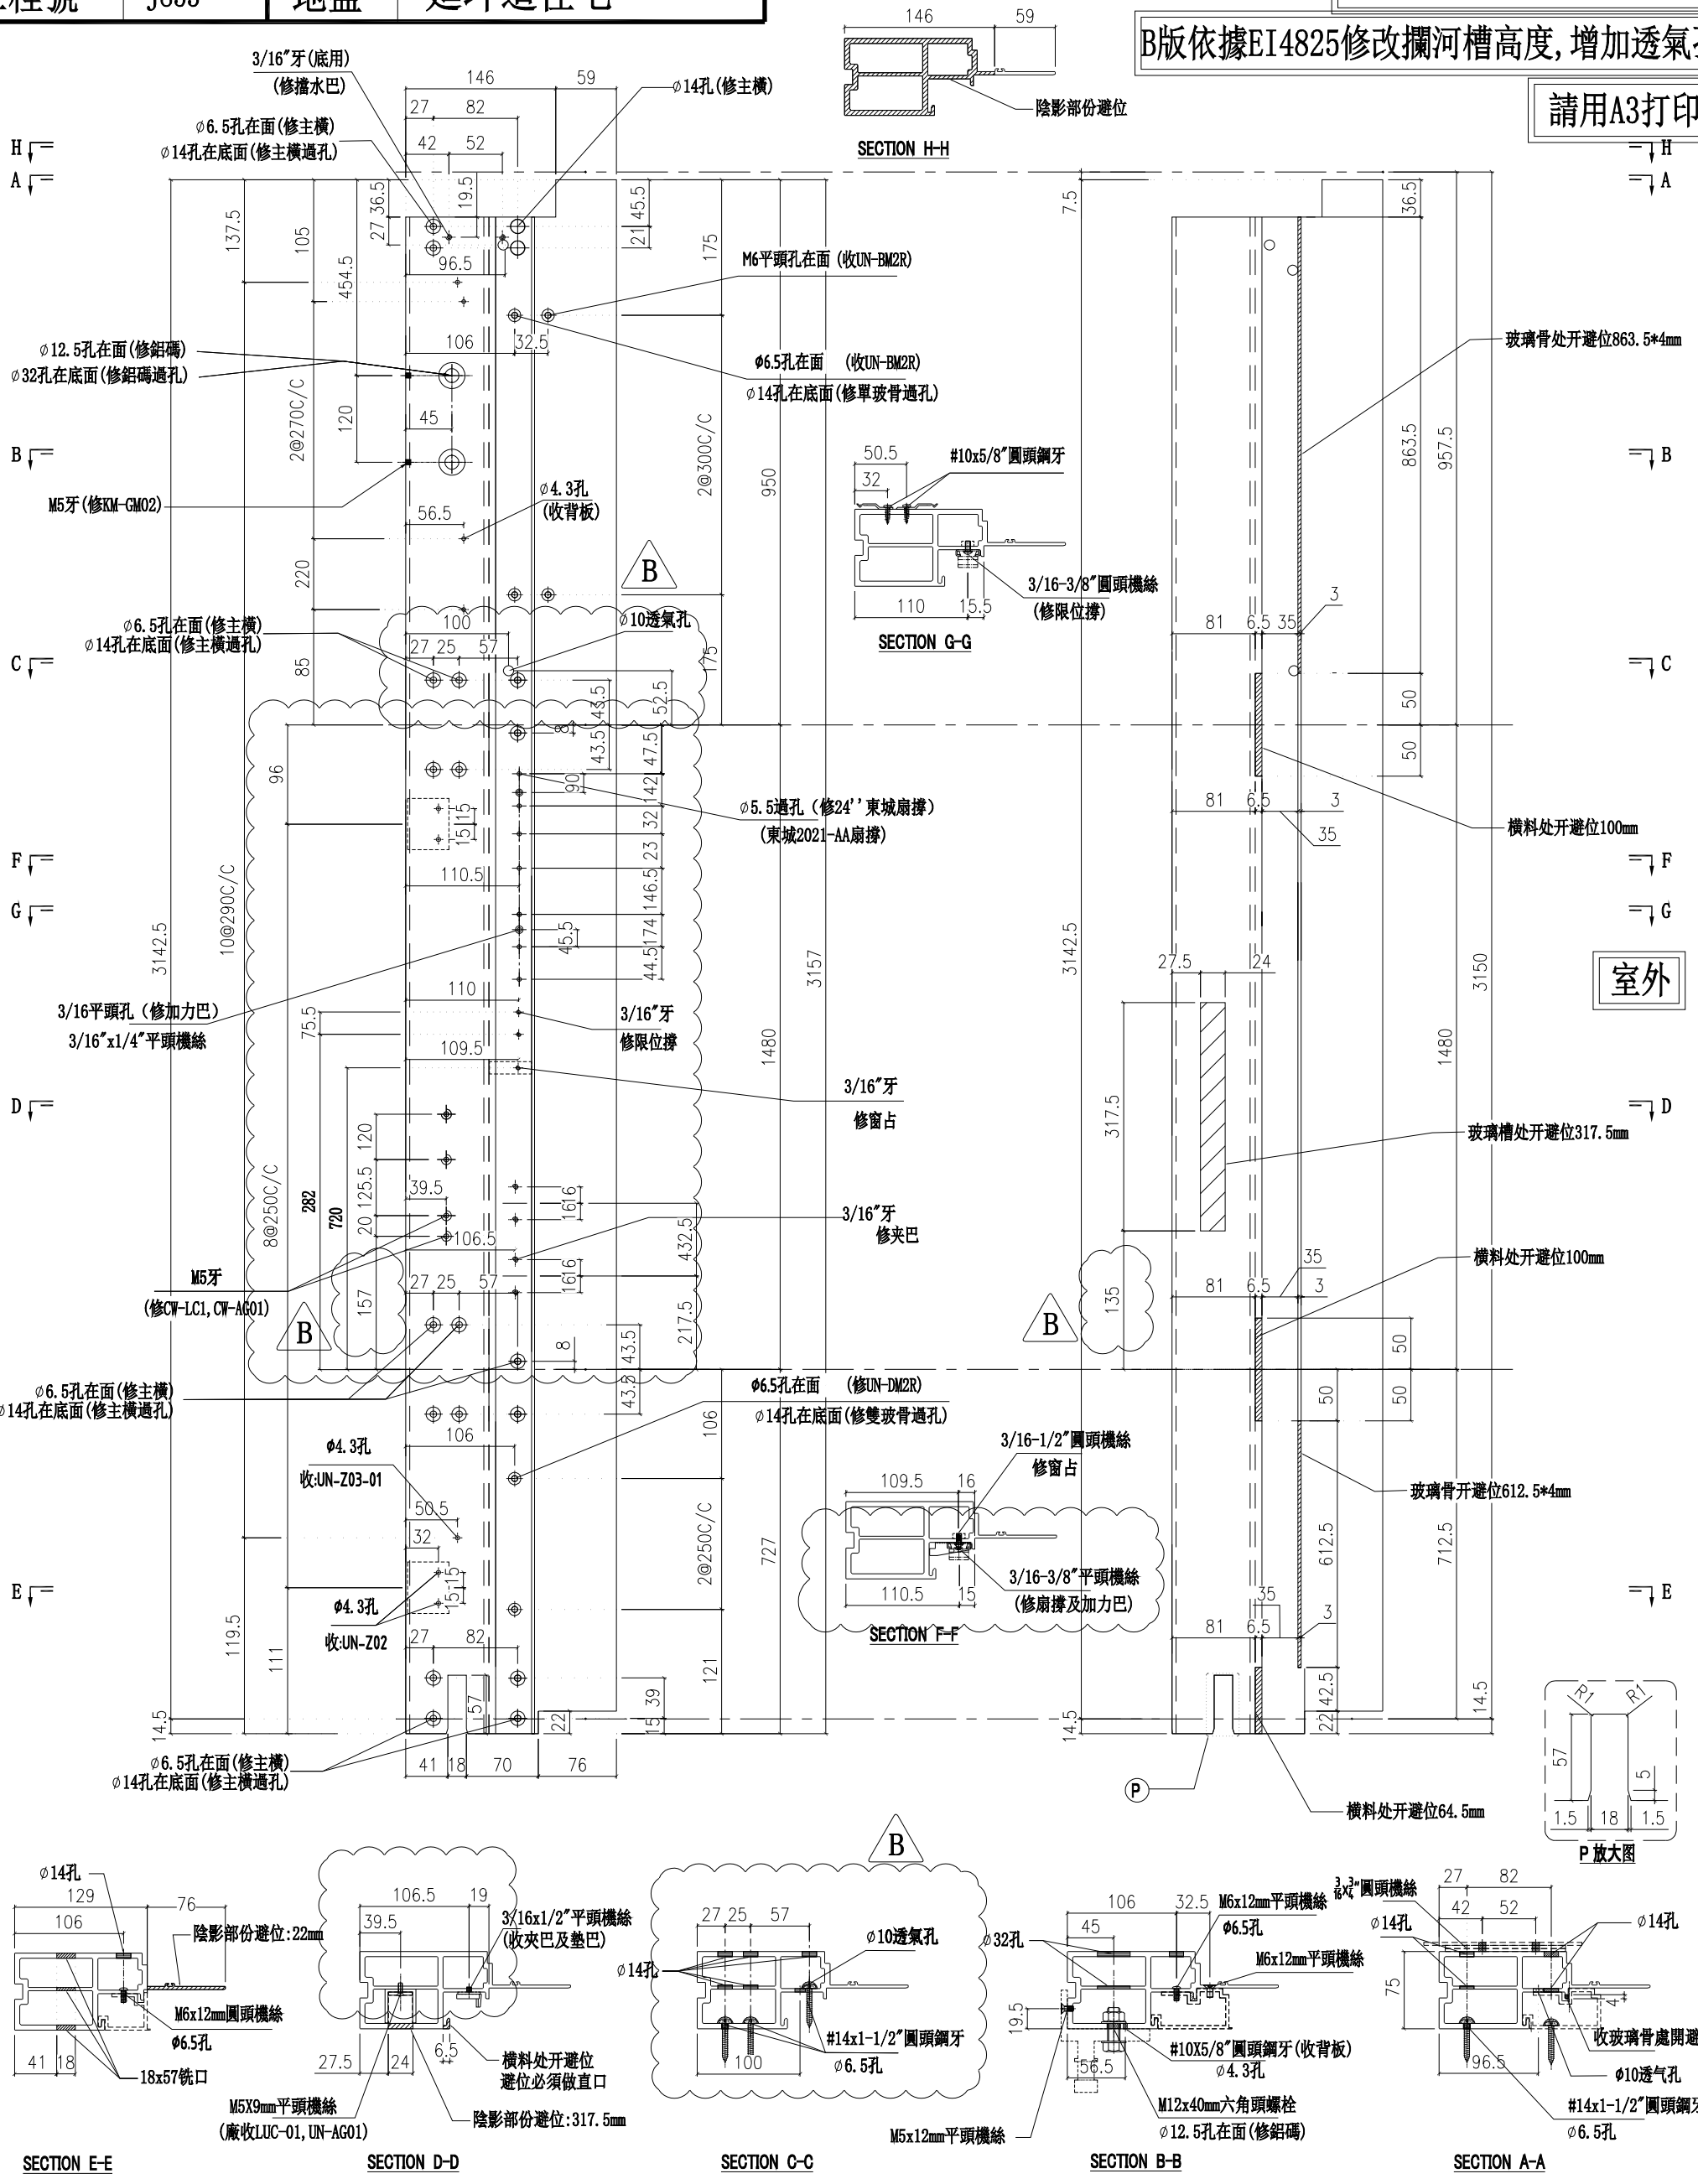

名稱	生邊企	制圖	陳俊賢	2022.2.13	修改	A	B	
材料	X85976	復核	謝永林	2022.4.3	日期	2022.5.13	2022.7.14	
顏色	JMQ213457(三塗)	批準	胡哥		圖號	X85976-04R		

美特鋁質 有限公司
MIDI Aluminium Fabricator Ltd.

工程號	J853	地盤	延坪道住宅



請用A3打印

修改數量

數量	位置	樓層
1	CW-PTBB37a	5F
1	CW-PTBB25a	5F
1	CW-PTBB25aB	16F

數量	位置	樓層
1	CW-PTBG11a	16F
1	CW-PTBG36aZ	16F

修改窗佔及夾巴,扇撐高度

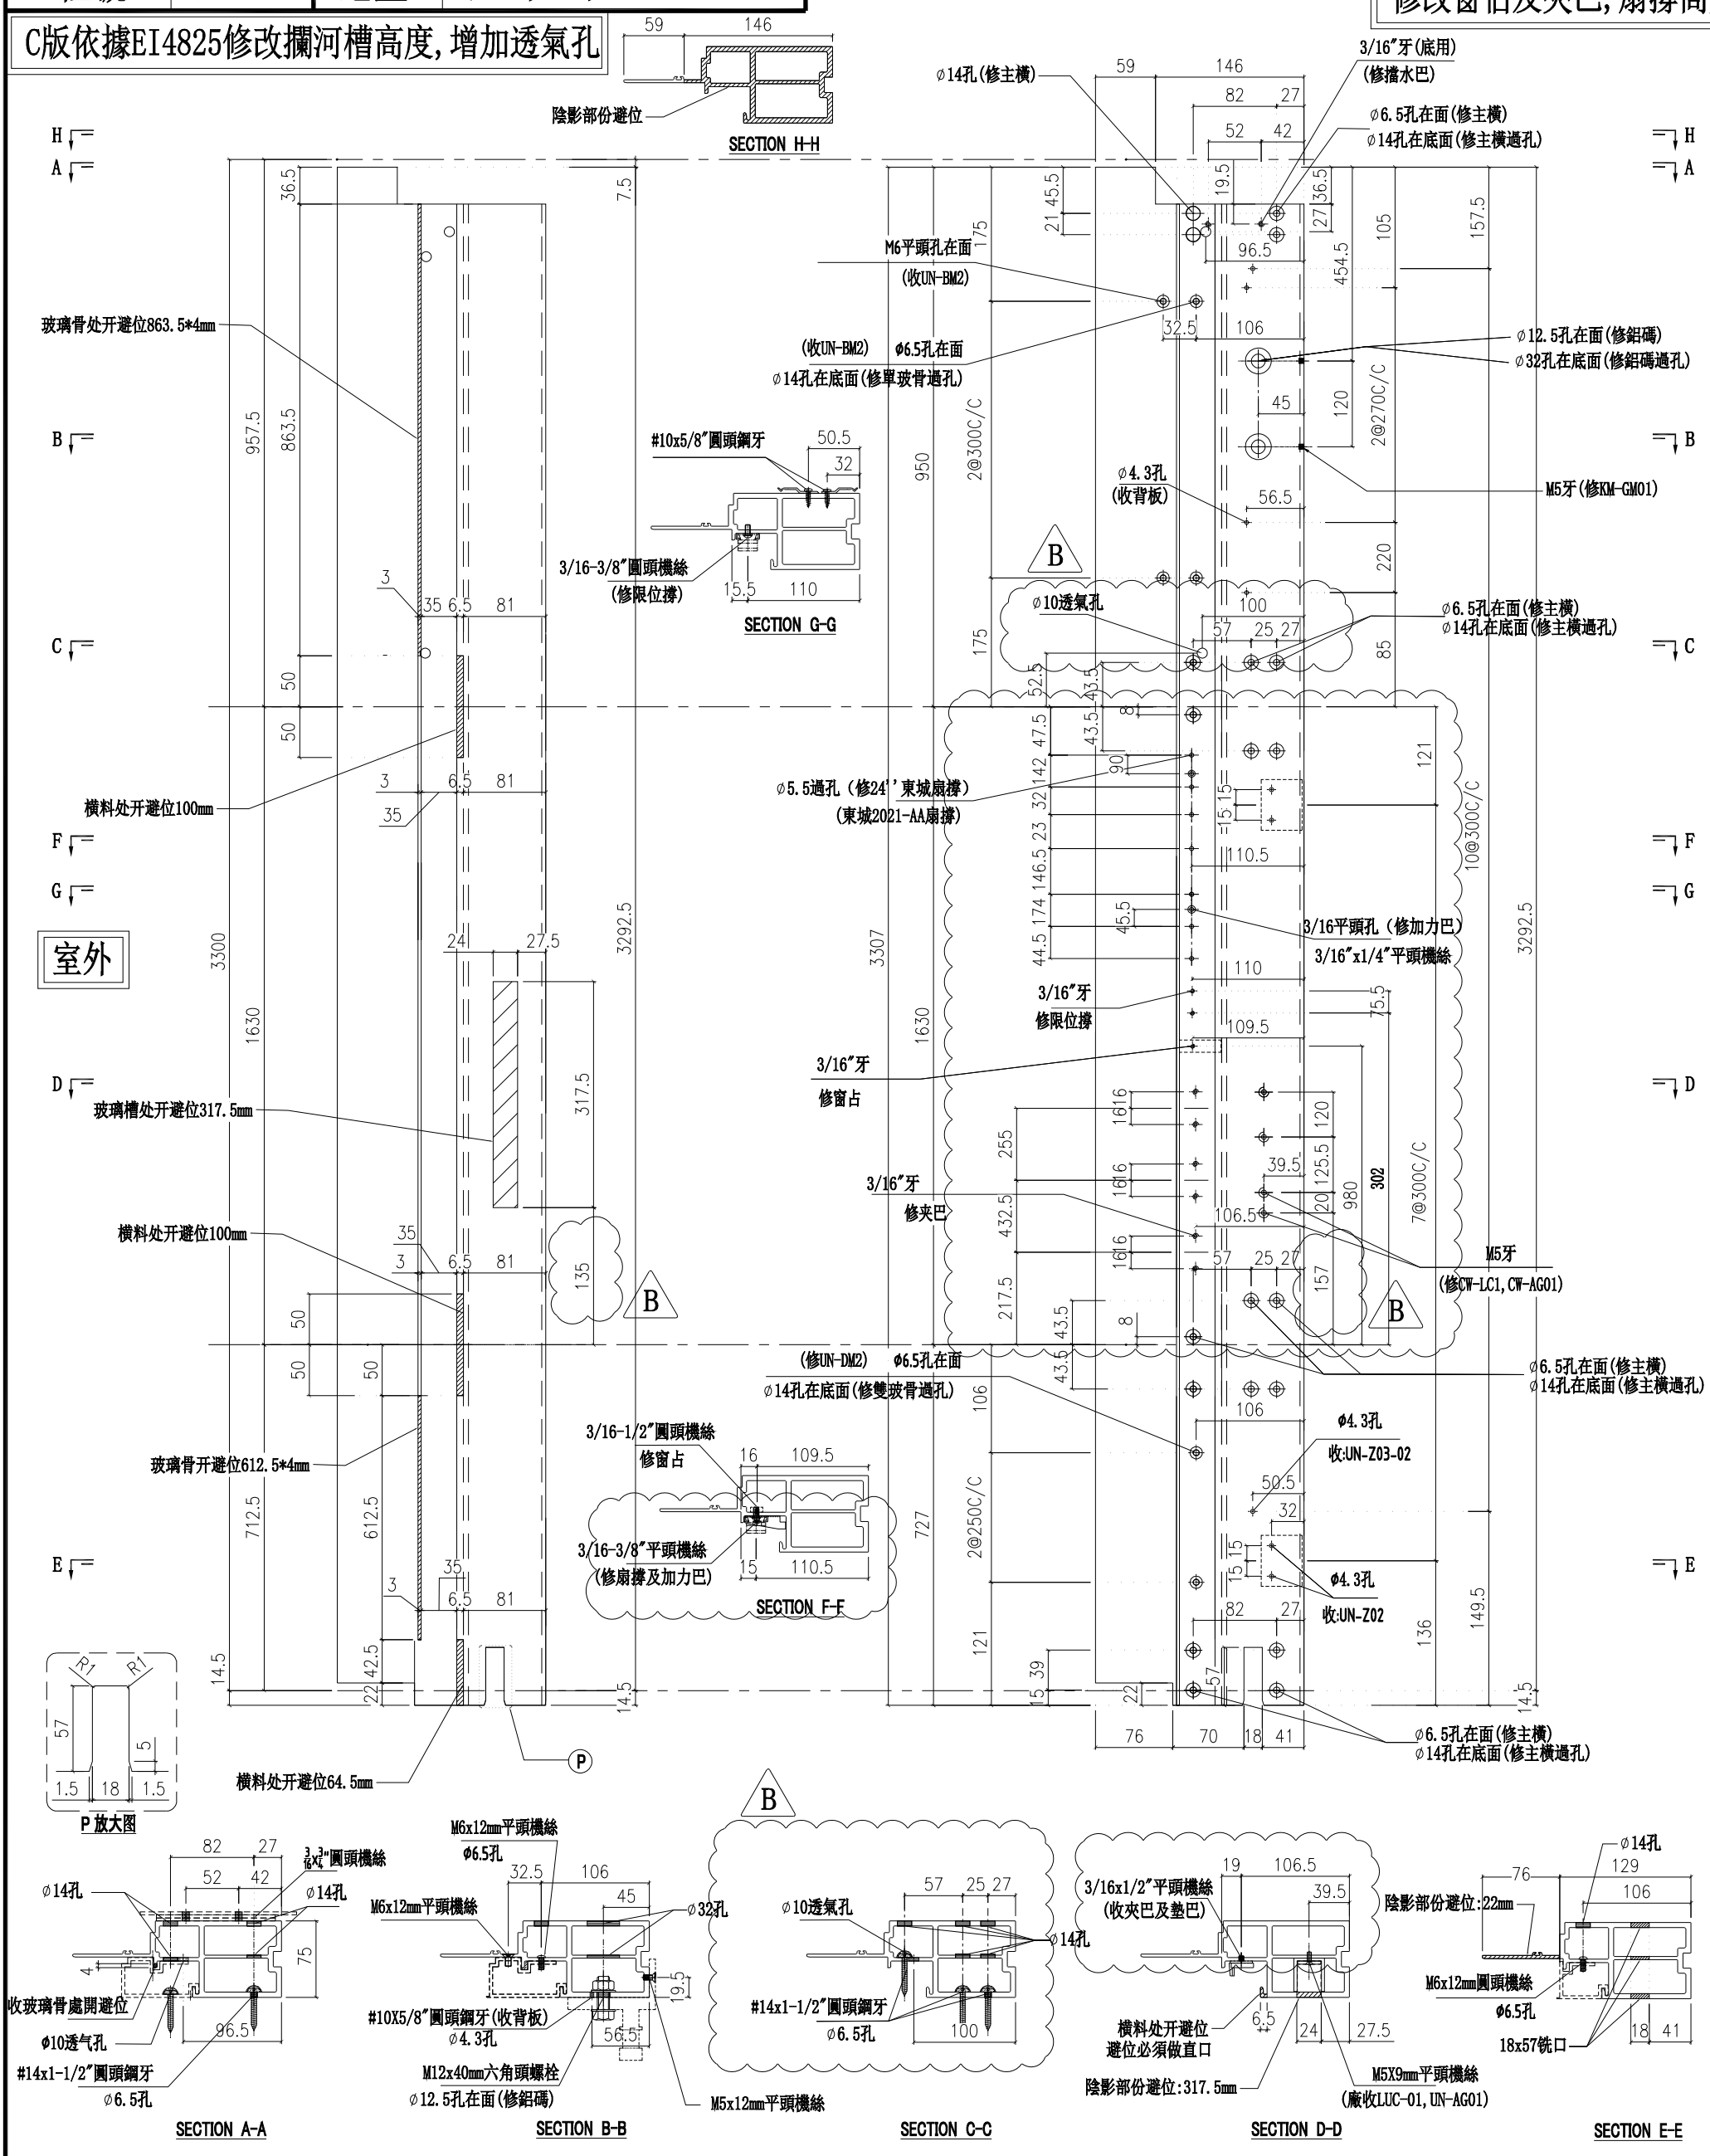

名稱	生邊企	制圖	陳俊賢	2022.2.13	修改	A	B	C
材料	X85976	復核	謝永林	2022.4.3	日期	2022.5.2	2022.5.13	2022.7.14
顏色	JMQ213457(三塗)	批準	胡哥		圖號	X85976-01aL		

美特鋁質 有限公司
MIDI Aluminium Fabricator Ltd.

工程號	J853	地盤	延坪道住宅


請用A3打印

修改數量

數量	位置	樓層
~~1~~	~~CW-PTBB11~~	~~16F~~
1	CW-PTBB25	5F

修改窗佔及夾巴,扇撐高度

C版依據EI4825修改攔河槽高度,增加透氣孔

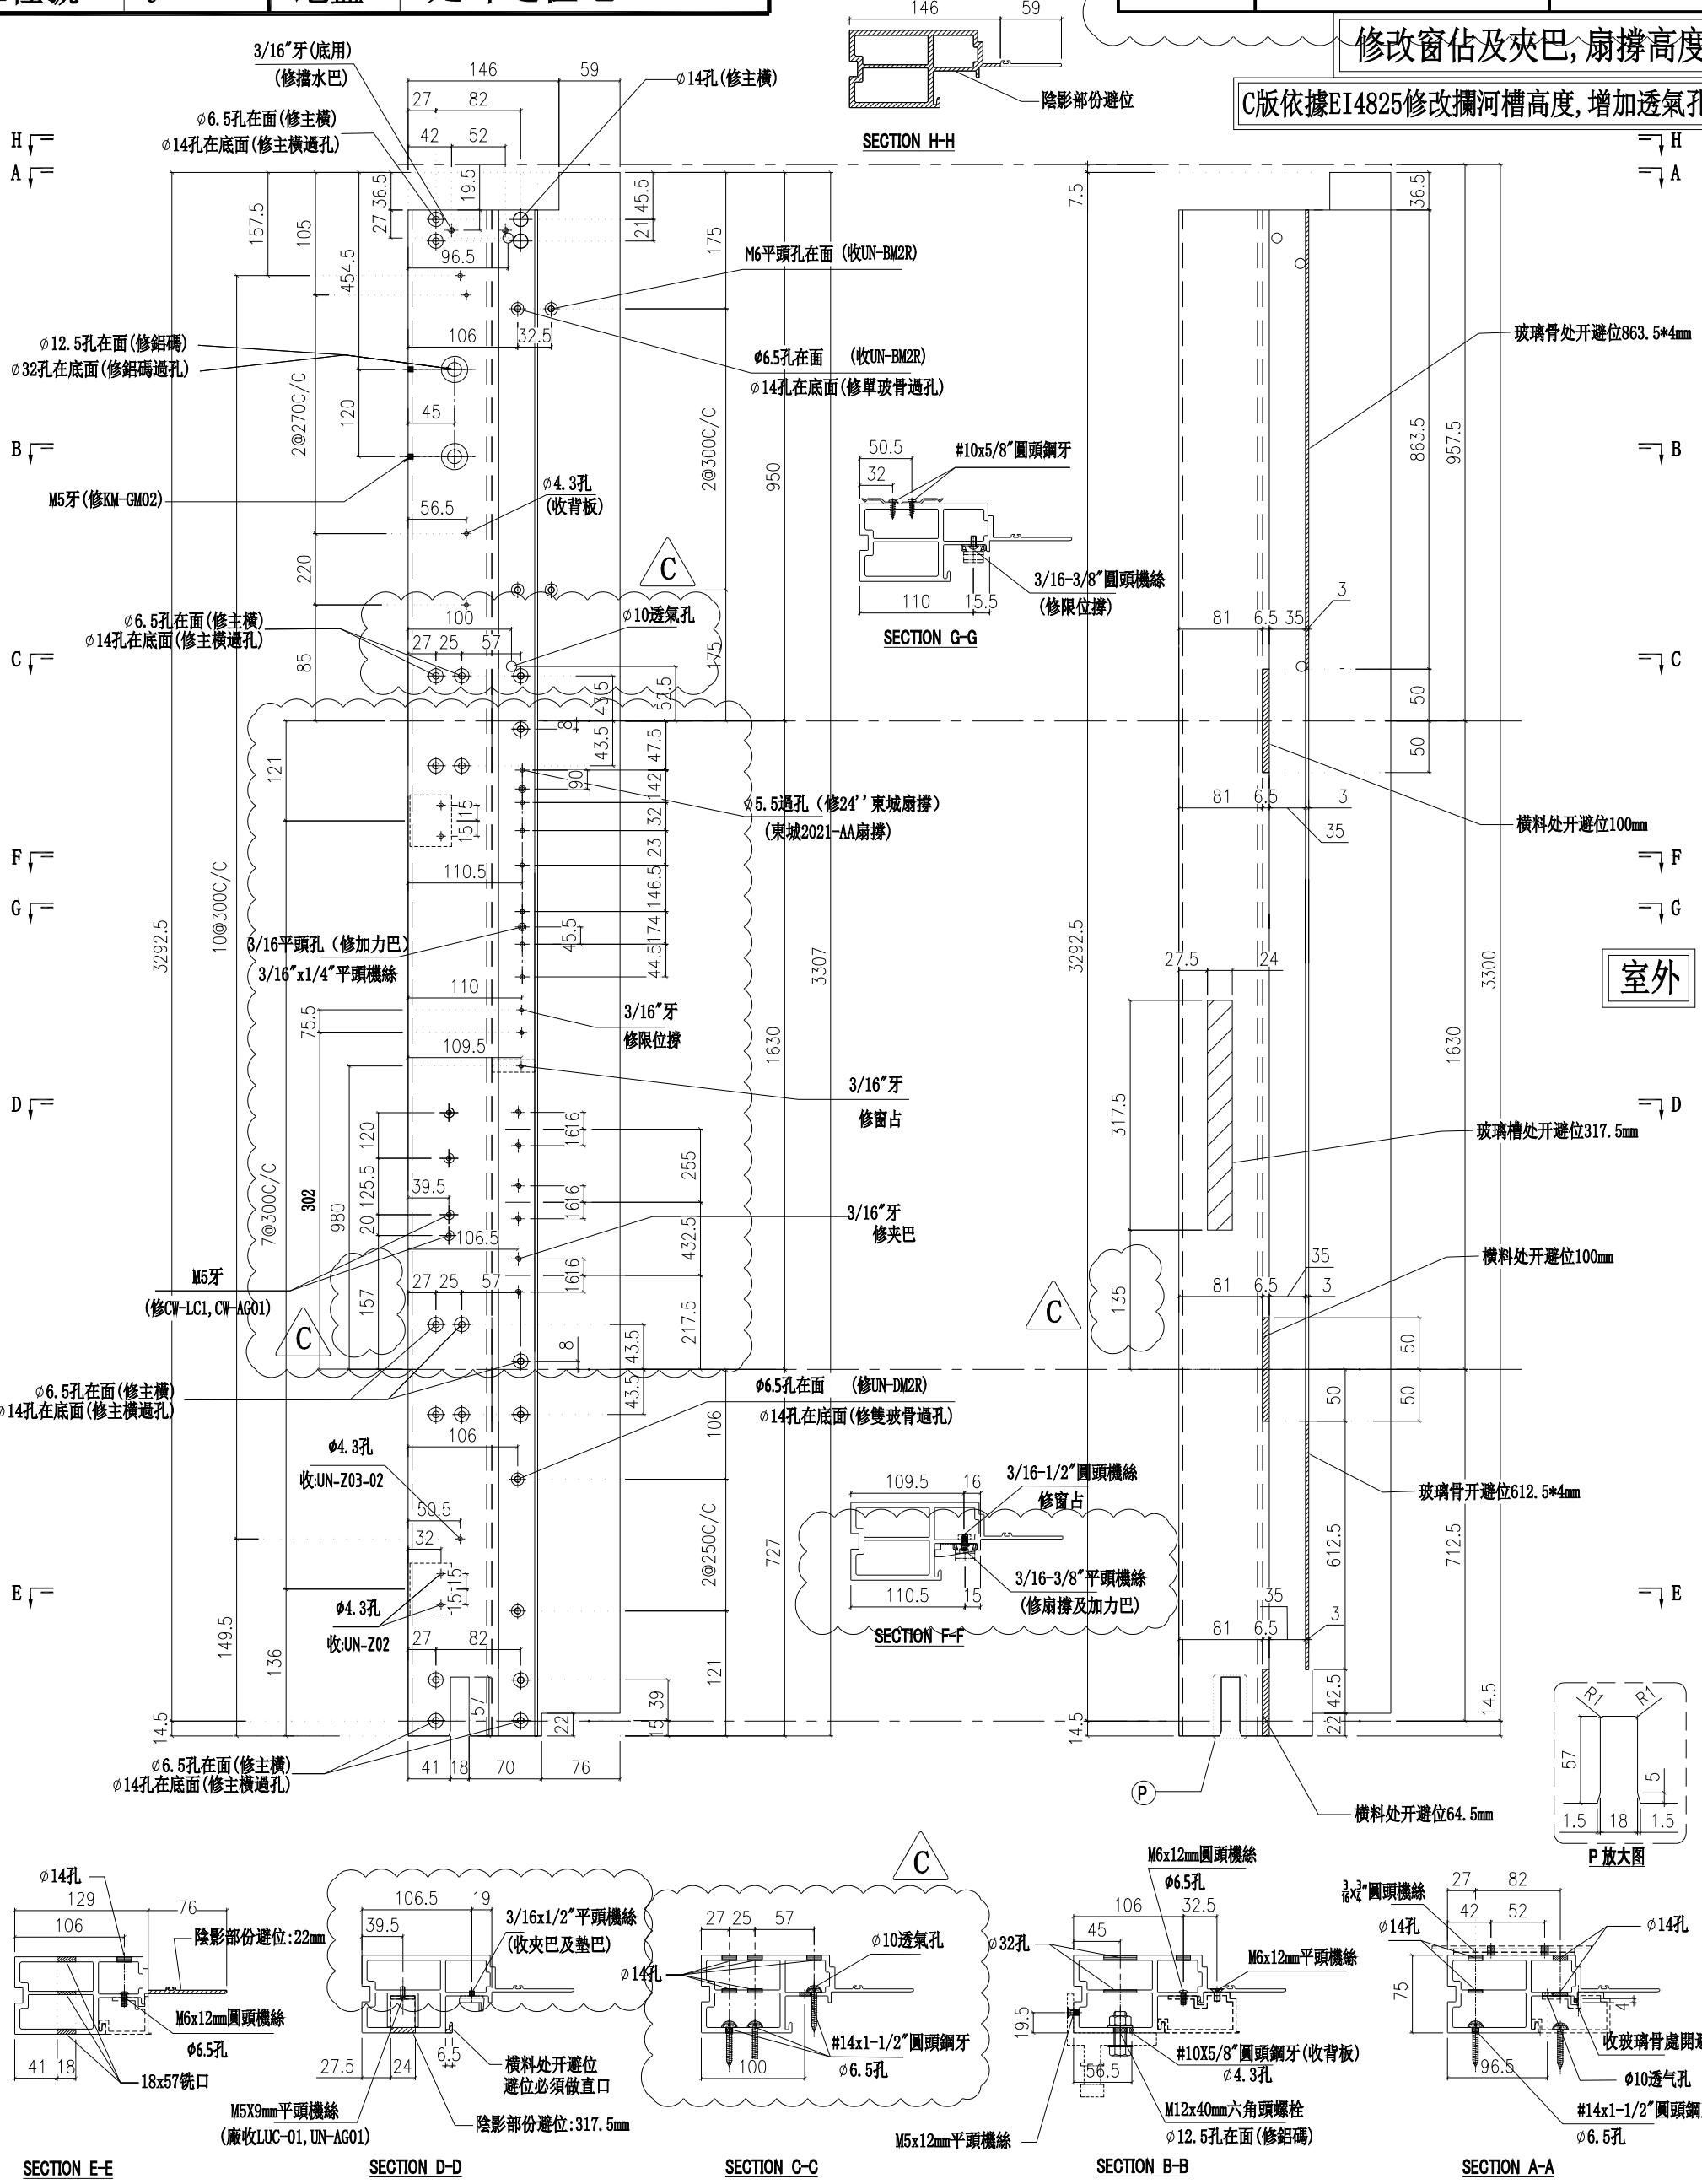

名稱	生邊企	制圖	陳俊賢	2022.2.13	修改	A	B	C
材料	X85976	復核	謝永林	2022.4.3	日期	2022.5.2	2022.5.13	2022.7.14
顏色	JMQ213457(三塗)	批準	胡哥		圖號	X85976-01aR		

美特鋁質 有限公司
MIDI Aluminium Fabricator Ltd.


請用A3打印

數量	位置	樓層
2	CW-PTBB37a	5F,16F

B版依據EI4825修改攔河槽高度,增加透氣孔

修改窗佔及夾巴,扇撐高度

工程號	J853	地盤	延坪道住宅

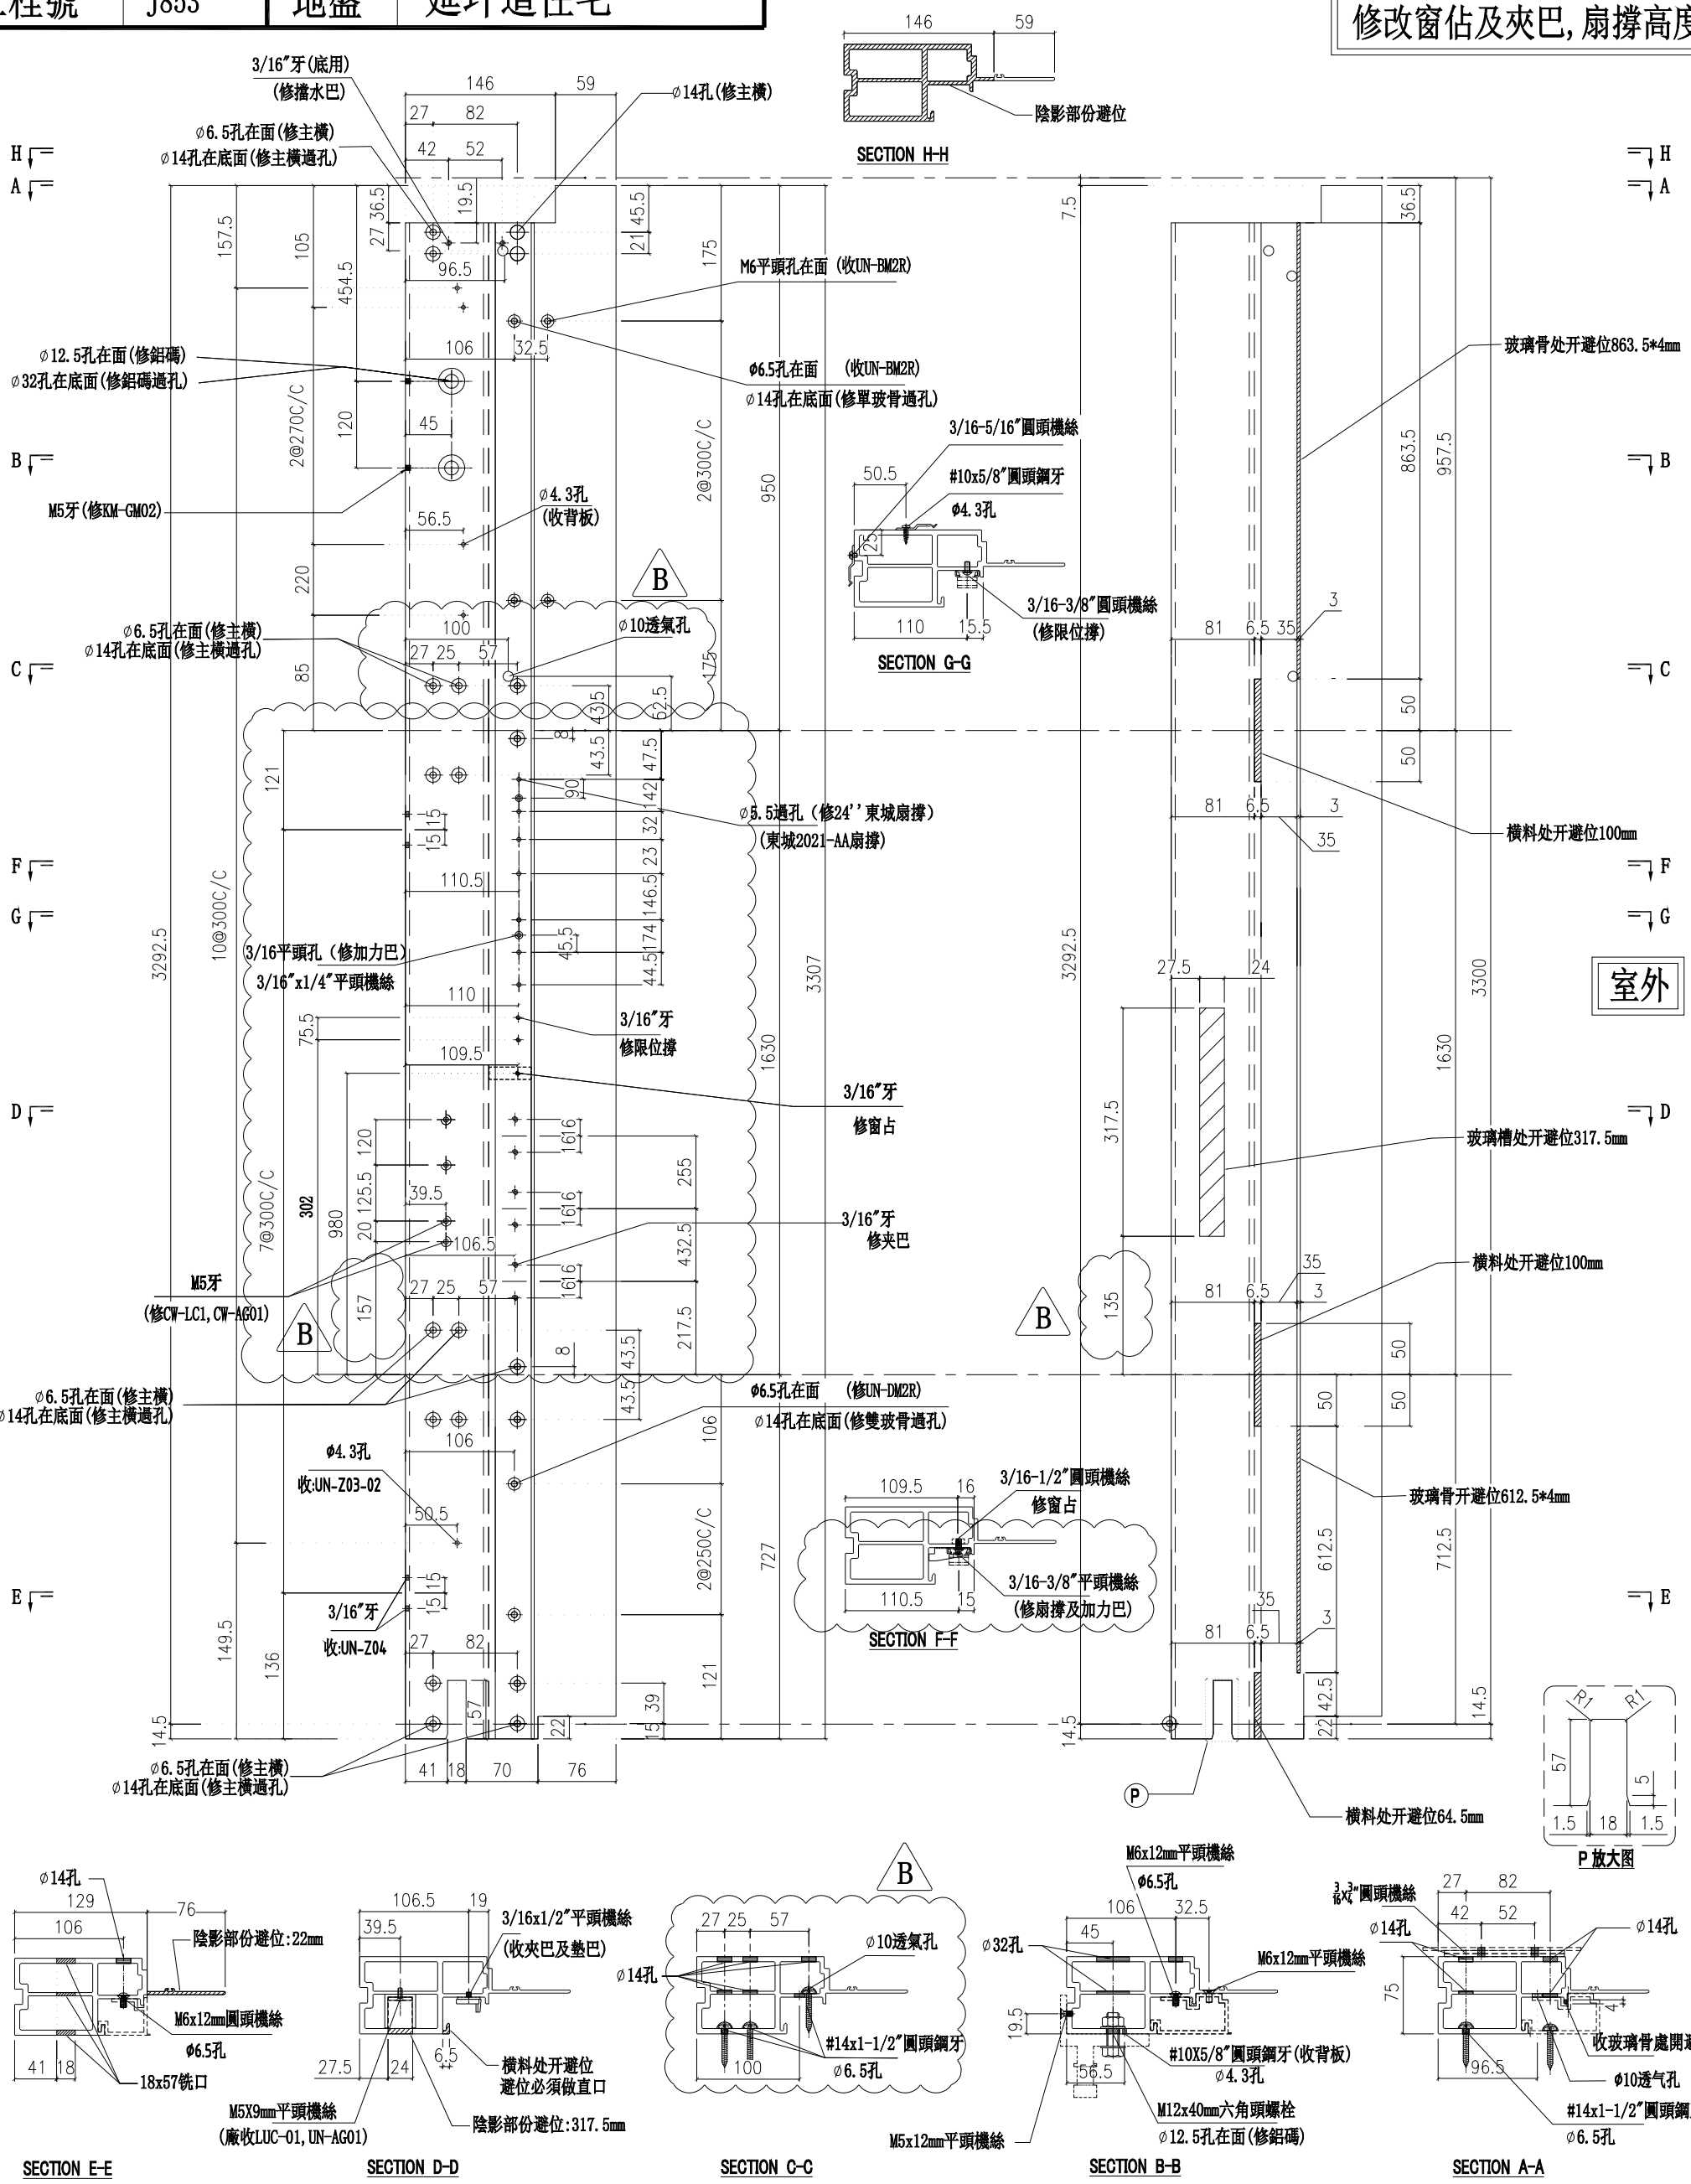

名稱	生邊企	制圖	陳俊賢	2022.2.13	修改	A	B	
材料	X85976	復核	謝永林	2022.4.3	日期	2022.5.13	2022.7.14	
顏色	JMQ213457(三塗)	批準	胡哥		圖號	X85976-01aRZ		


美特鋁質 有限公司
MIDI Aluminium Fabricator Ltd.

工程號	J853	地盤	延坪道住宅

請用A3打印

樓層	數量	總數	位置	樓層
1	1	1	CW-PLBG06a	25F
1	1	1	CW-PLBG06a	25F

A版依據EI4825修改攔河槽高度,增加透氣孔

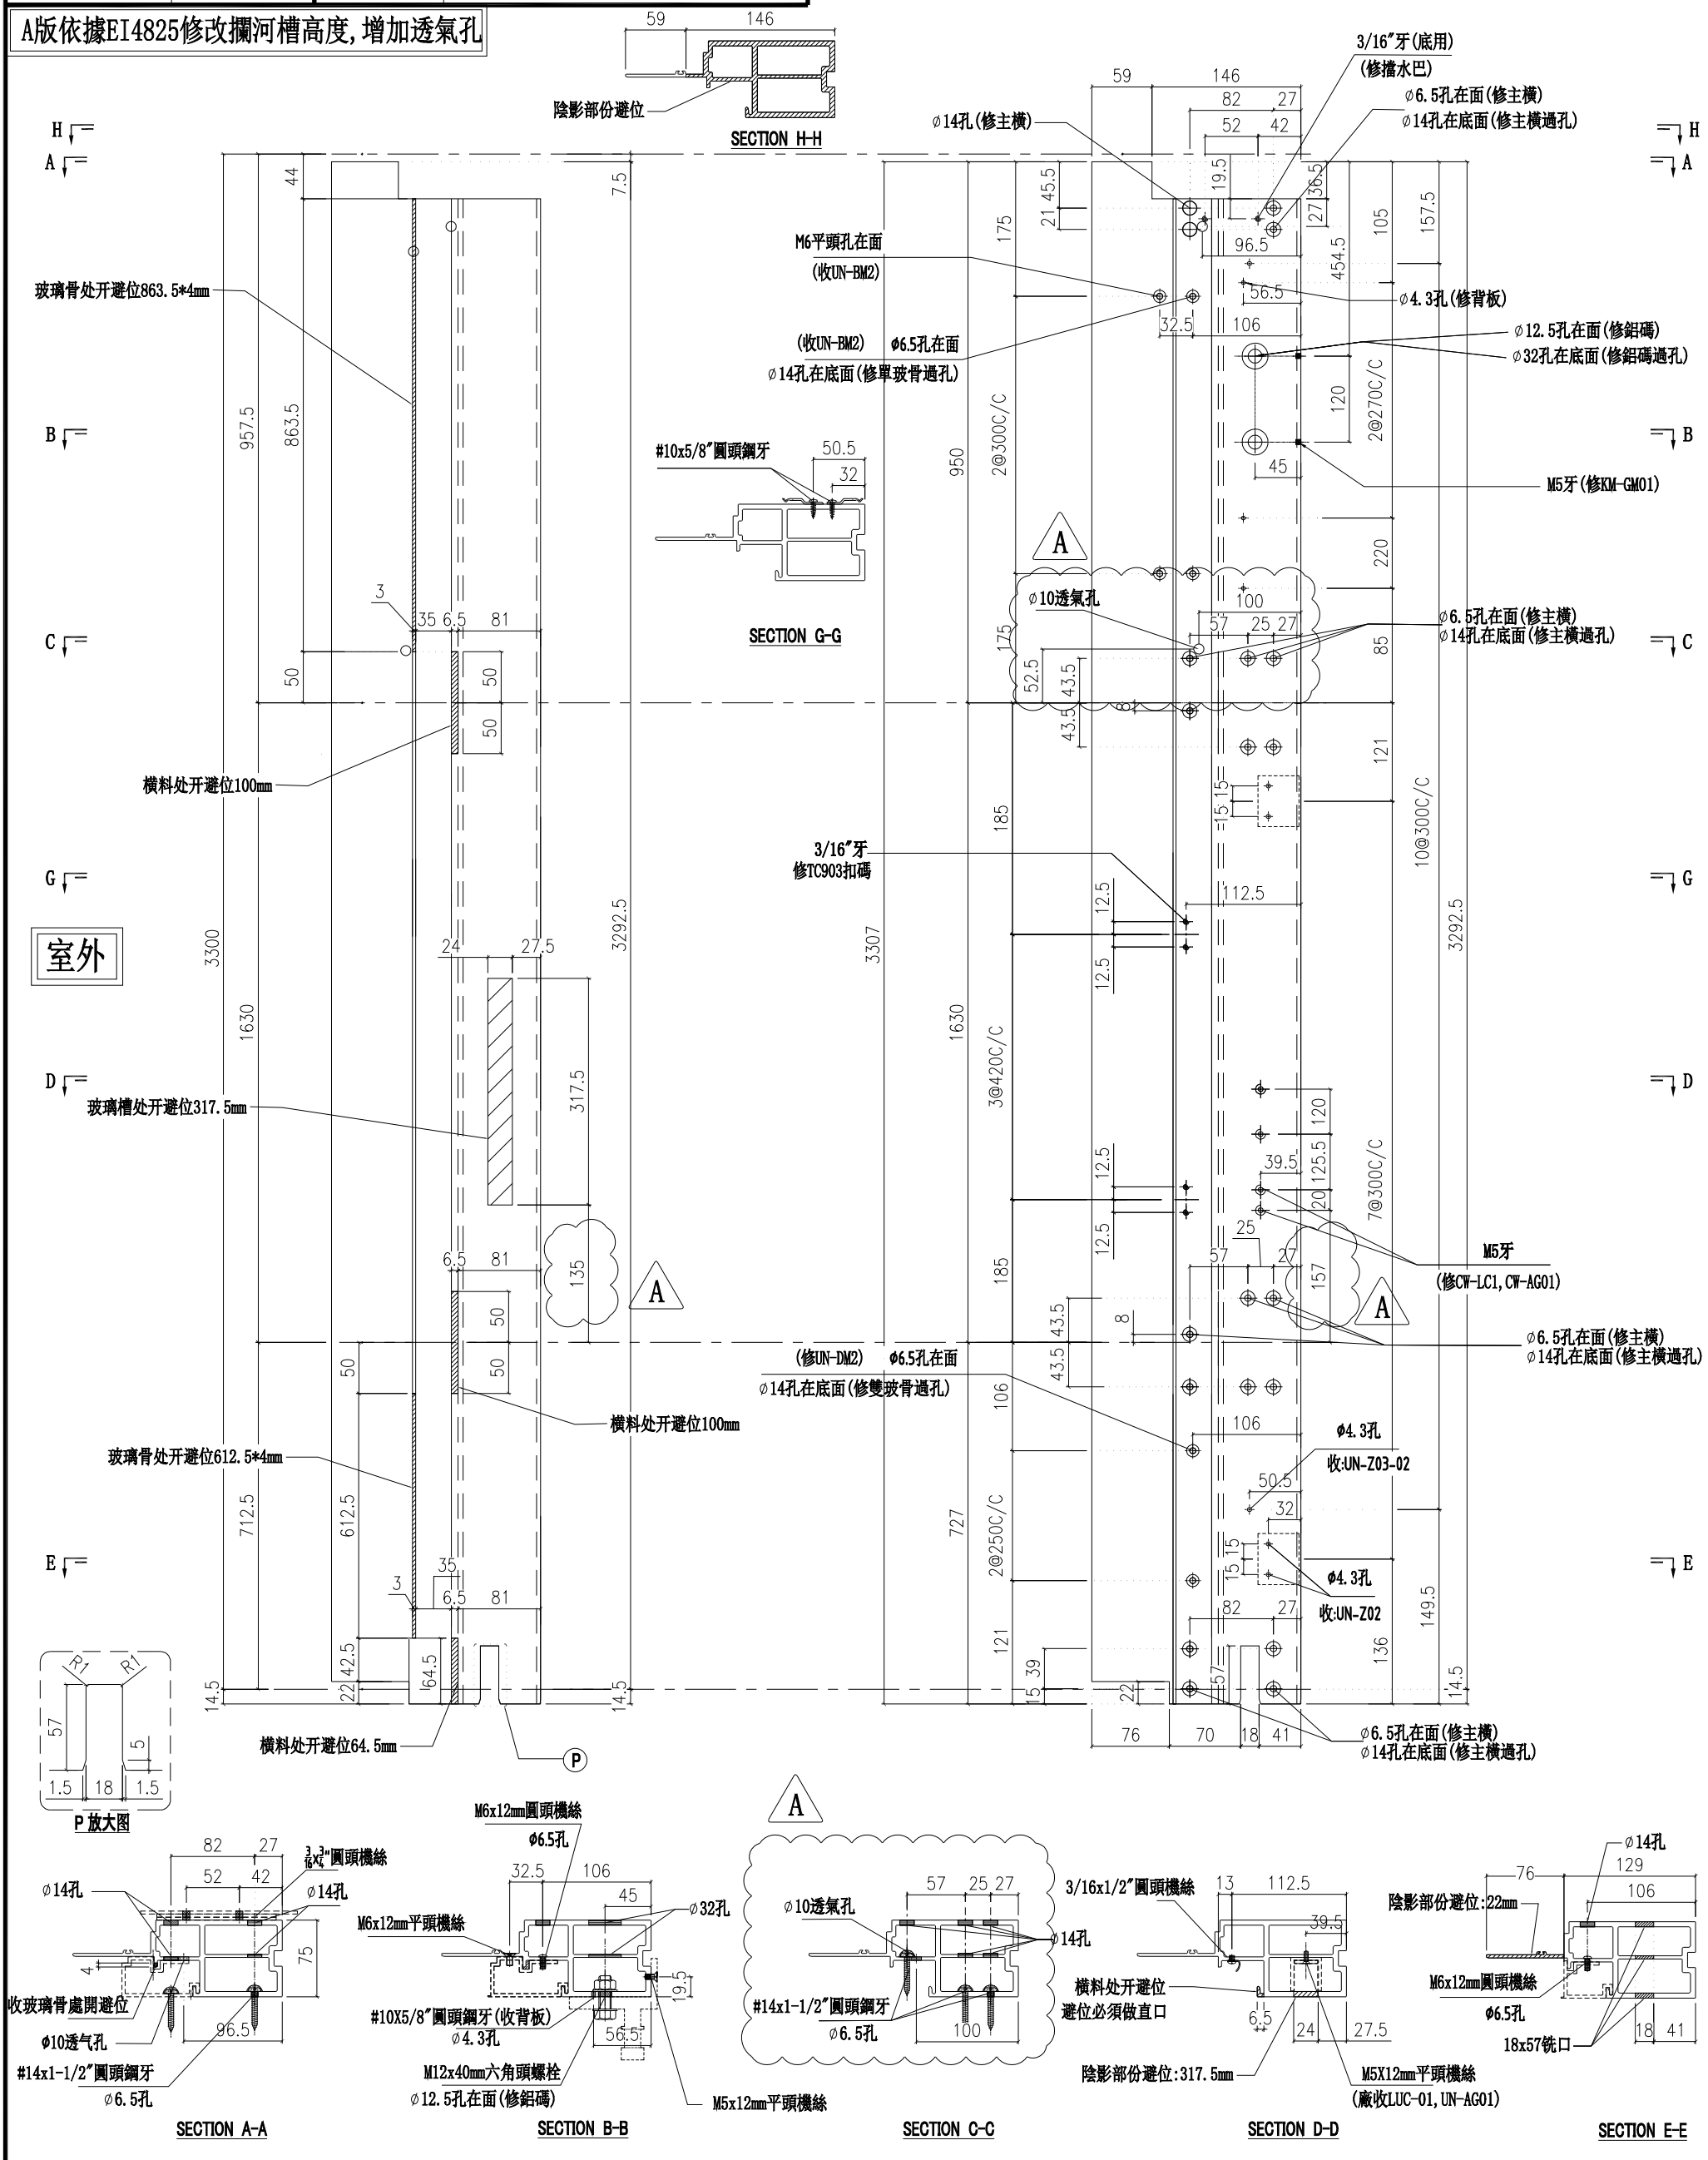

名稱	生邊企	制圖	陳俊賢	2022.2.13	修改	A		
材料	X85976	復核	謝永林	2022.4.3	日期	2022.7.14		
顏色	JMQ213457(三塗)	批準	胡鴻		圖號	X85976-02aL		

美特鋁質 有限公司
MIDI Aluminium Fabricator Ltd.


工程號	J853	地盤	延坪道住宅

請用A3打印

樓層	數量	總數	位置	樓層
3	1	3	CW-PRMB06a	5F,16F,25F
1	1	1	CW-PRMB06a	25F
1	2	2	CW-PRMB06a	25F

59

A版依據EI4825修改攔河槽高度,增加透氣孔

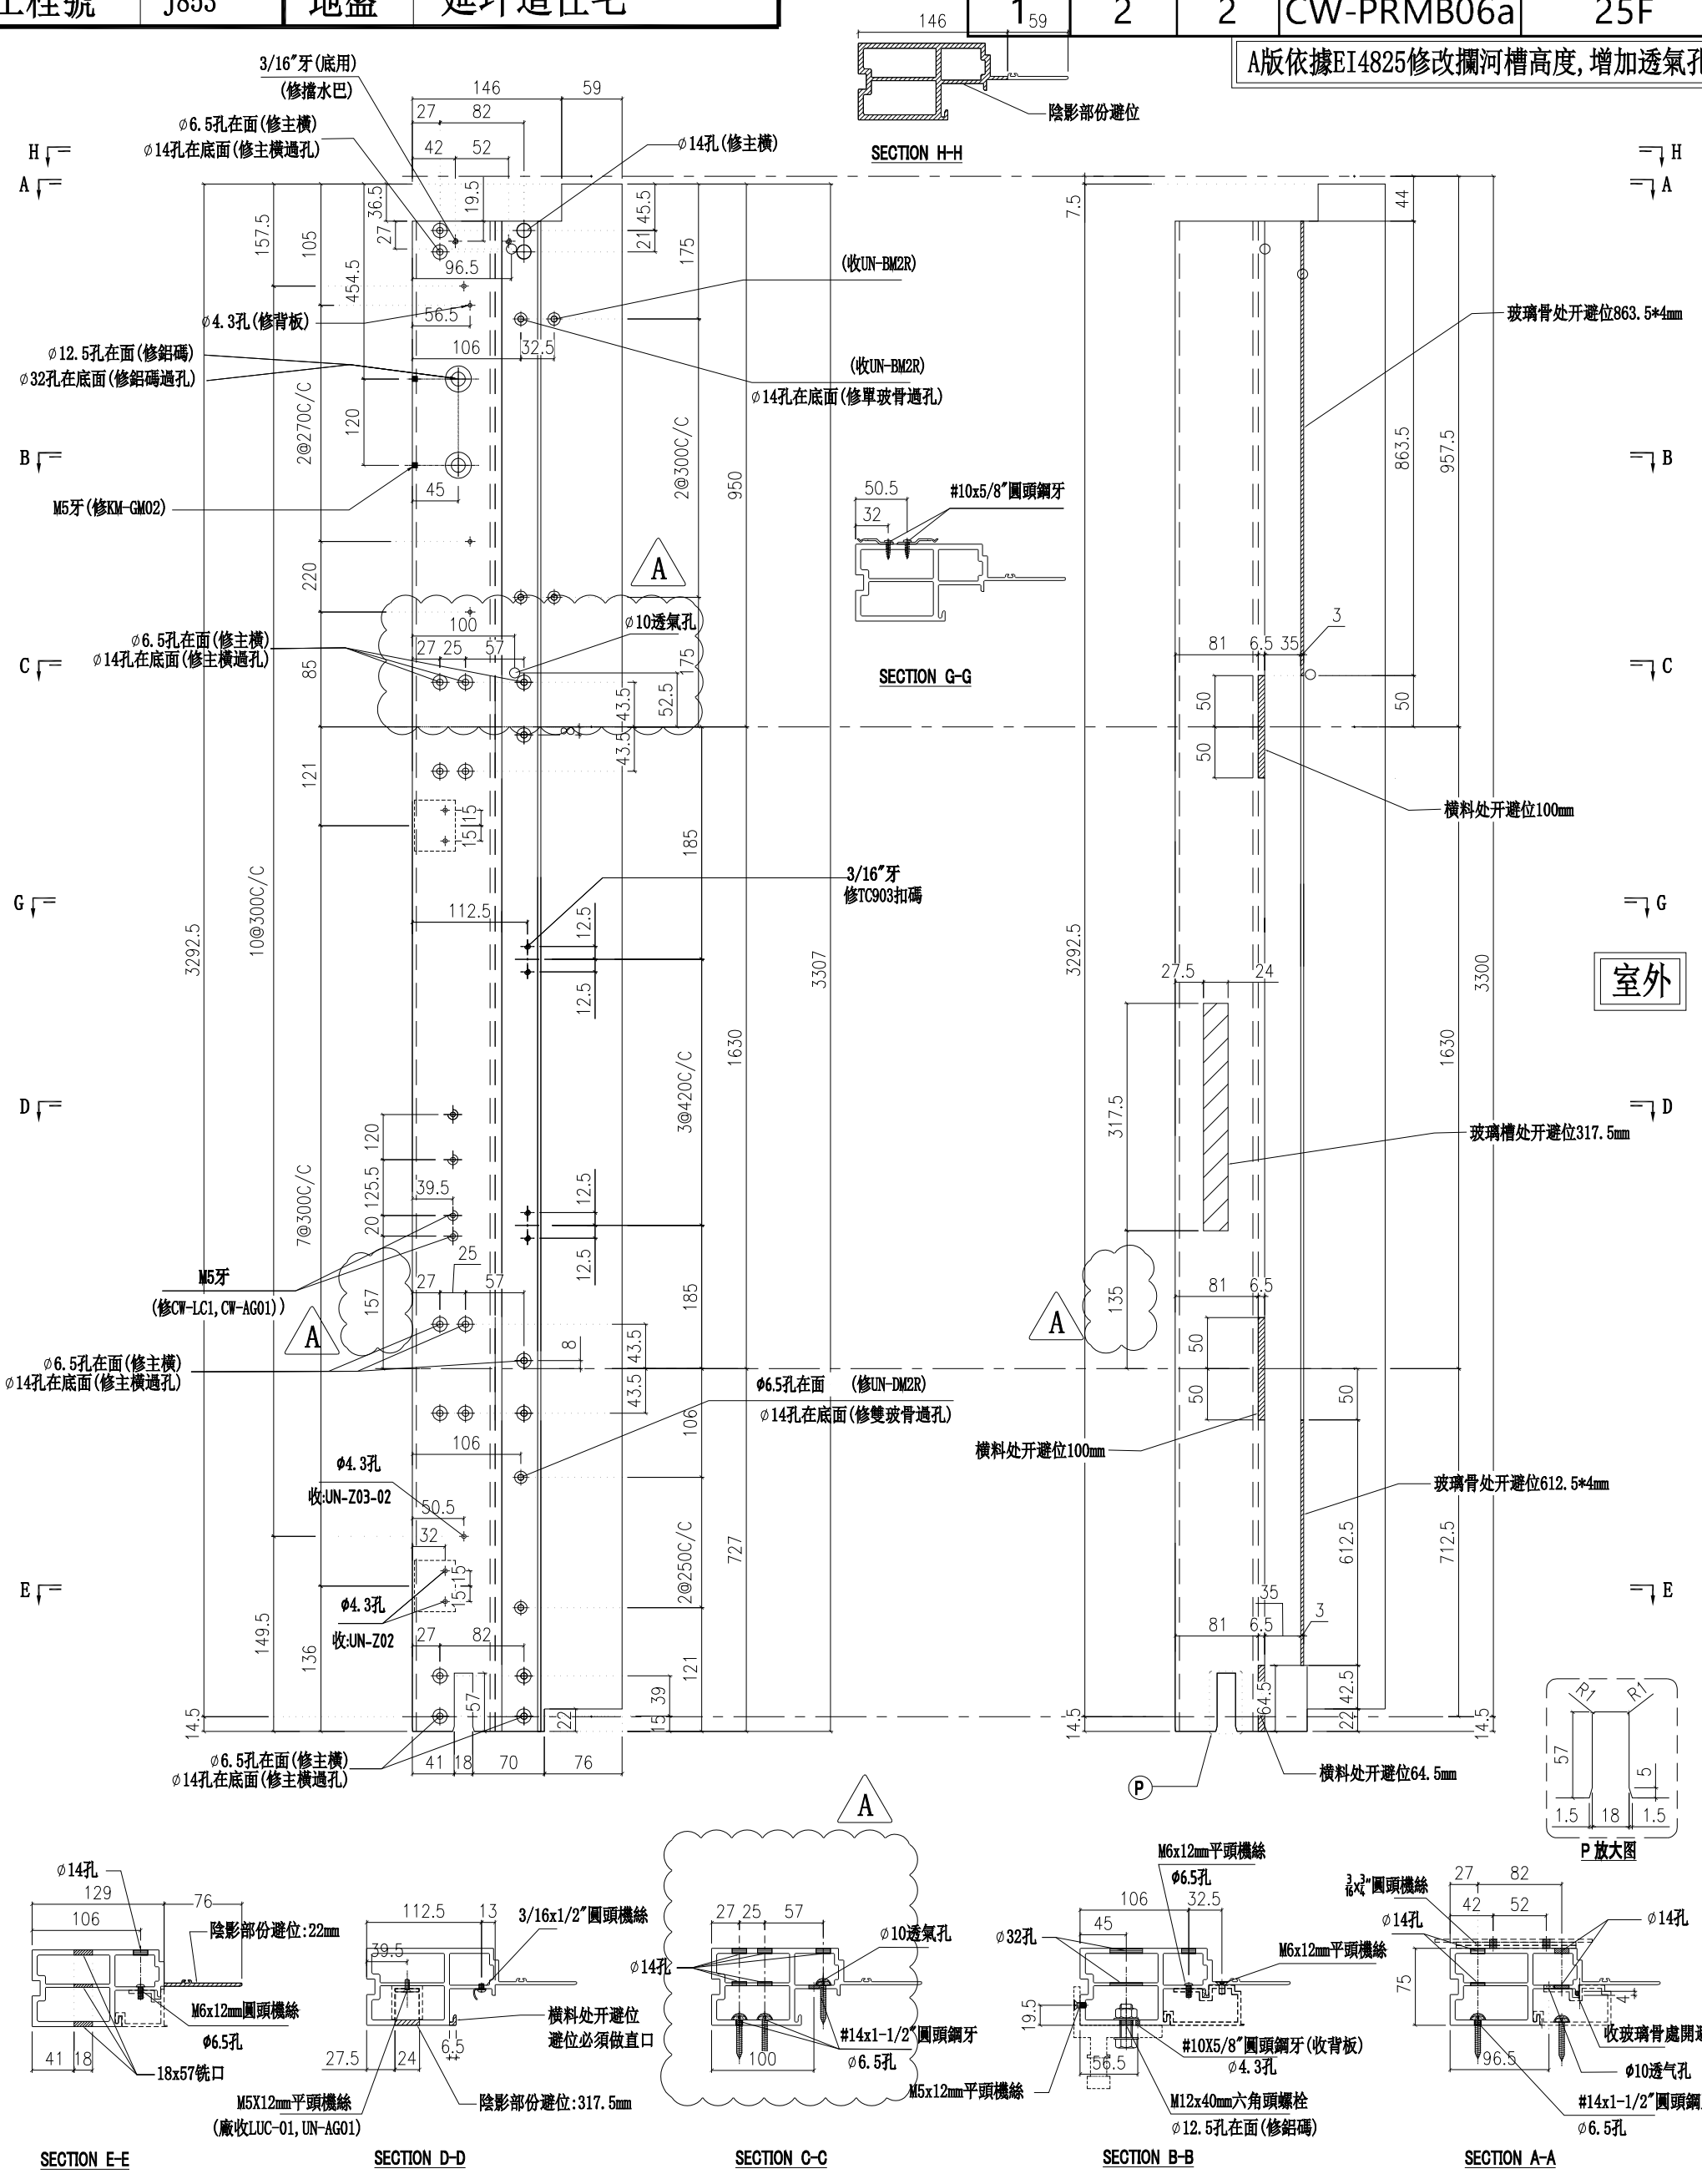

名稱	生邊企	制圖	陳俊賢	2022.2.13	修改	A		
材料	X85976	復核	謝永林	2022.4.3	日期	2022.7.14		
顏色	JMQ213457(三塗)	批準	胡鴻		圖號	X85976-02aR		

美特鋁質 有限公司
MIDI Aluminium Fabricator Ltd.


請用A3打印

數量	位置	樓層
2	CW-PTBB50a	16F,25F

工程號	J853	地盤	延坪道住宅

修改窗佔及夾巴,扇撐高度

B版依據EI4825修改攔河槽高度,增加透氣孔

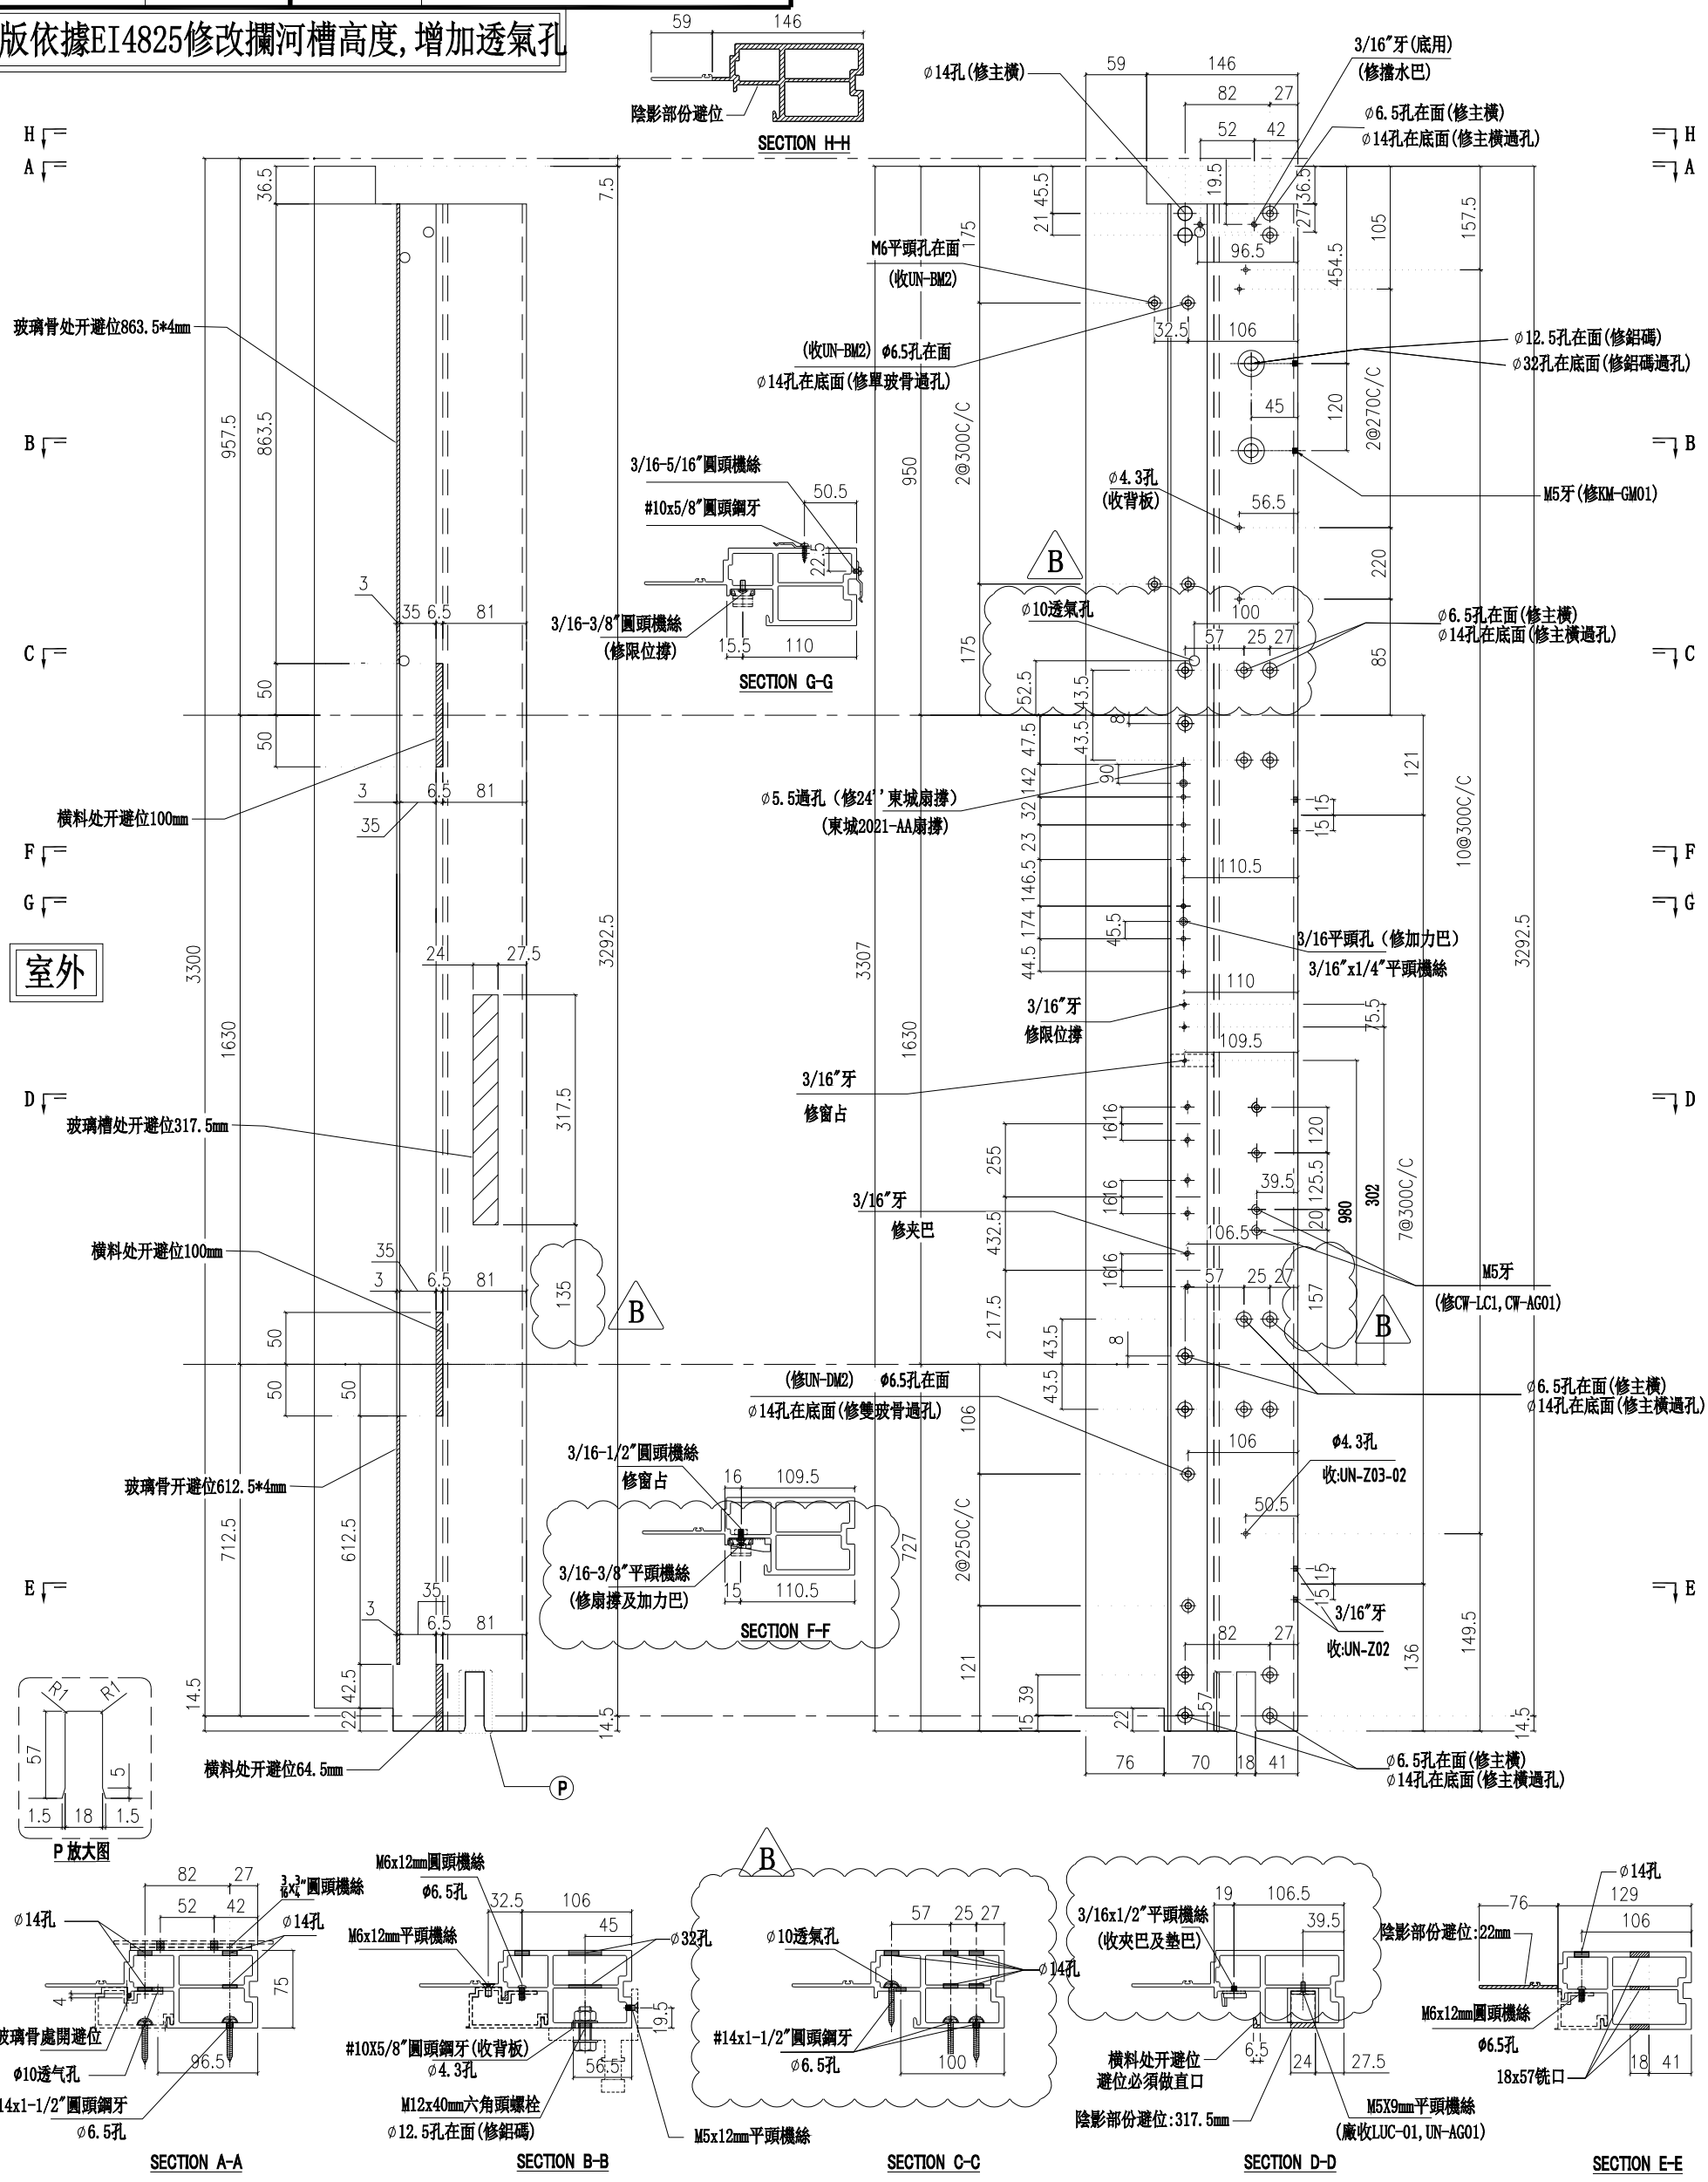

名稱	生邊企	制圖	陳俊賢	2022.2.13	修改	A	B	
材料	X85976	復核	謝永林	2022.4.3	日期	2022.5.13	2022.7.14	
顏色	JMQ213457(三塗)	批準	胡哥		圖號	X85976-04aL		

美特鋁質 有限公司
MIDI Aluminium Fabricator Ltd.


請用A3打印

數量	位置	樓層
2	CW-PTBB50a	16F,25F

工程號	J853	地盤	延坪道住宅

修改窗佔及夾巴,扇撐高度

B版依據EI4825修改攔河槽高度,增加透氣孔

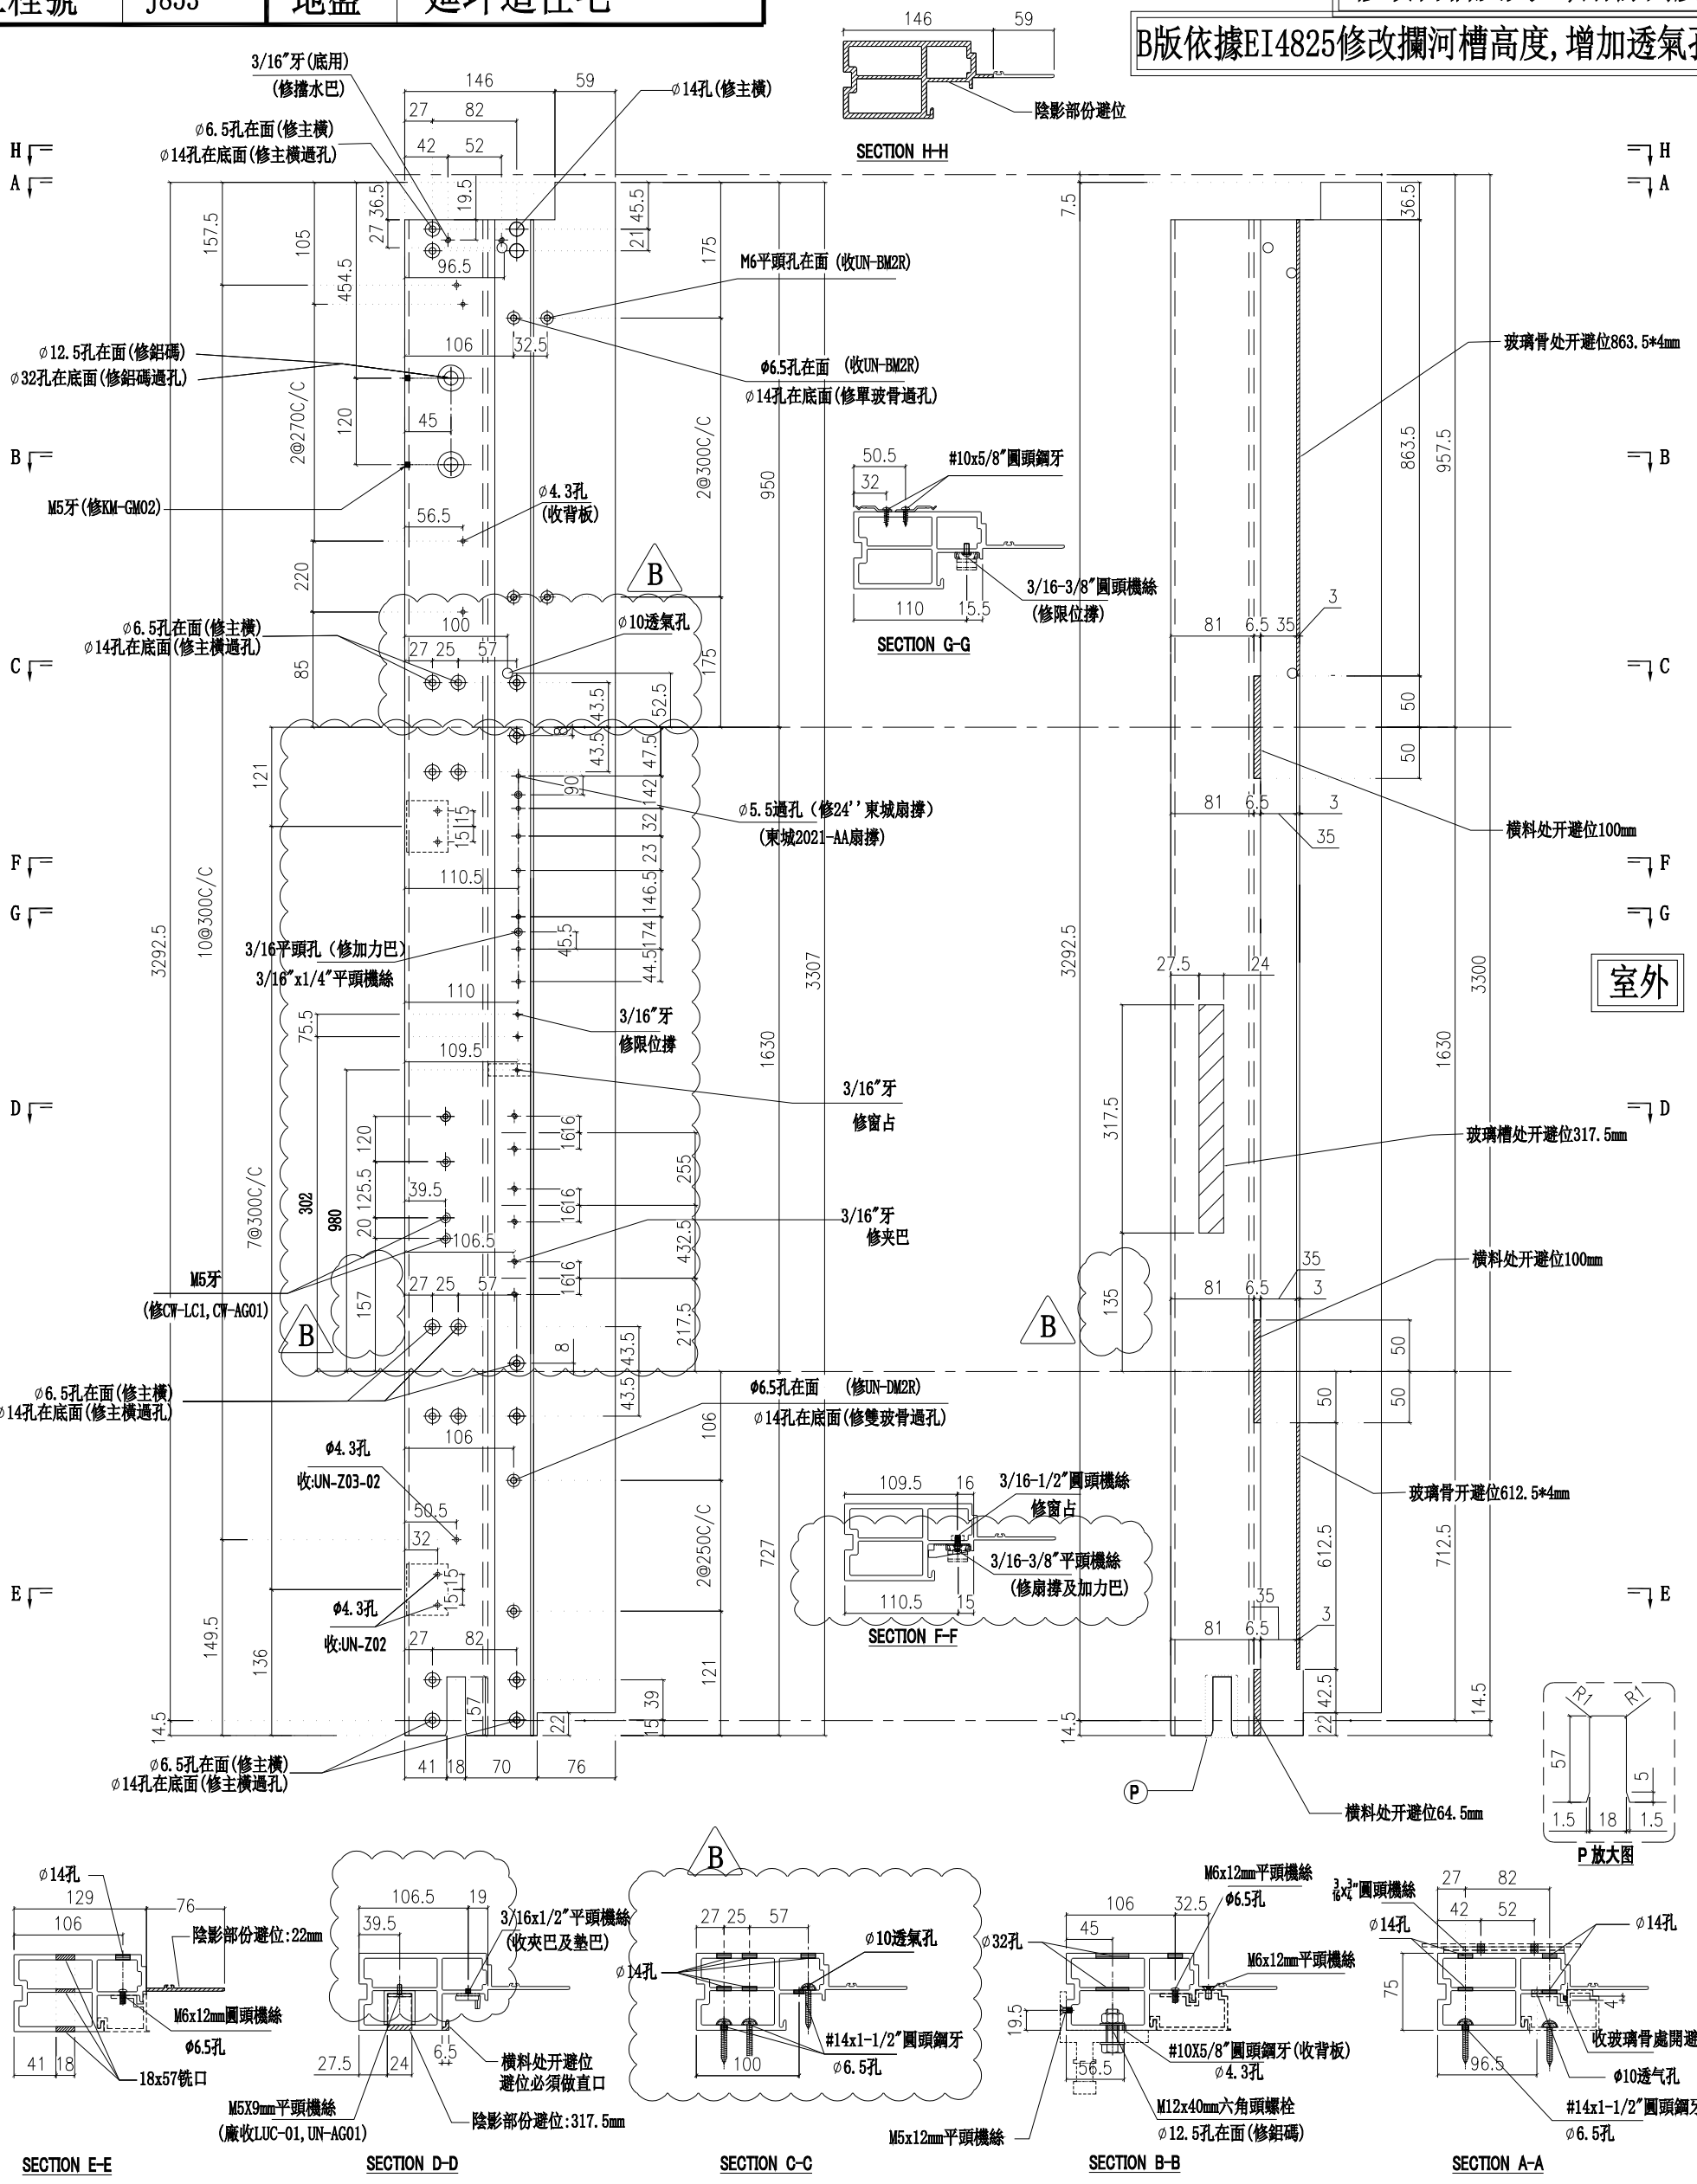

名稱	生邊企	制圖	陳俊賢	2022.2.13	修改	A	B	
材料	X85976	復核	謝永林	2022.4.3	日期	2022.5.13	2022.7.14	
顏色	JMQ213457(三塗)	批準	胡哥		圖號	X85976-04aR		

美特鋁質 有限公司
MIDI Aluminium Fabricator Ltd.


請用A3打印

數量	位置	樓層
1	CW-PTBG20b	23F

B版依據EI4825修改攔河槽高度,增加透氣孔

工程號	J853	地盤	延坪道住宅

修改窗佔及夾巴,扇撐高度

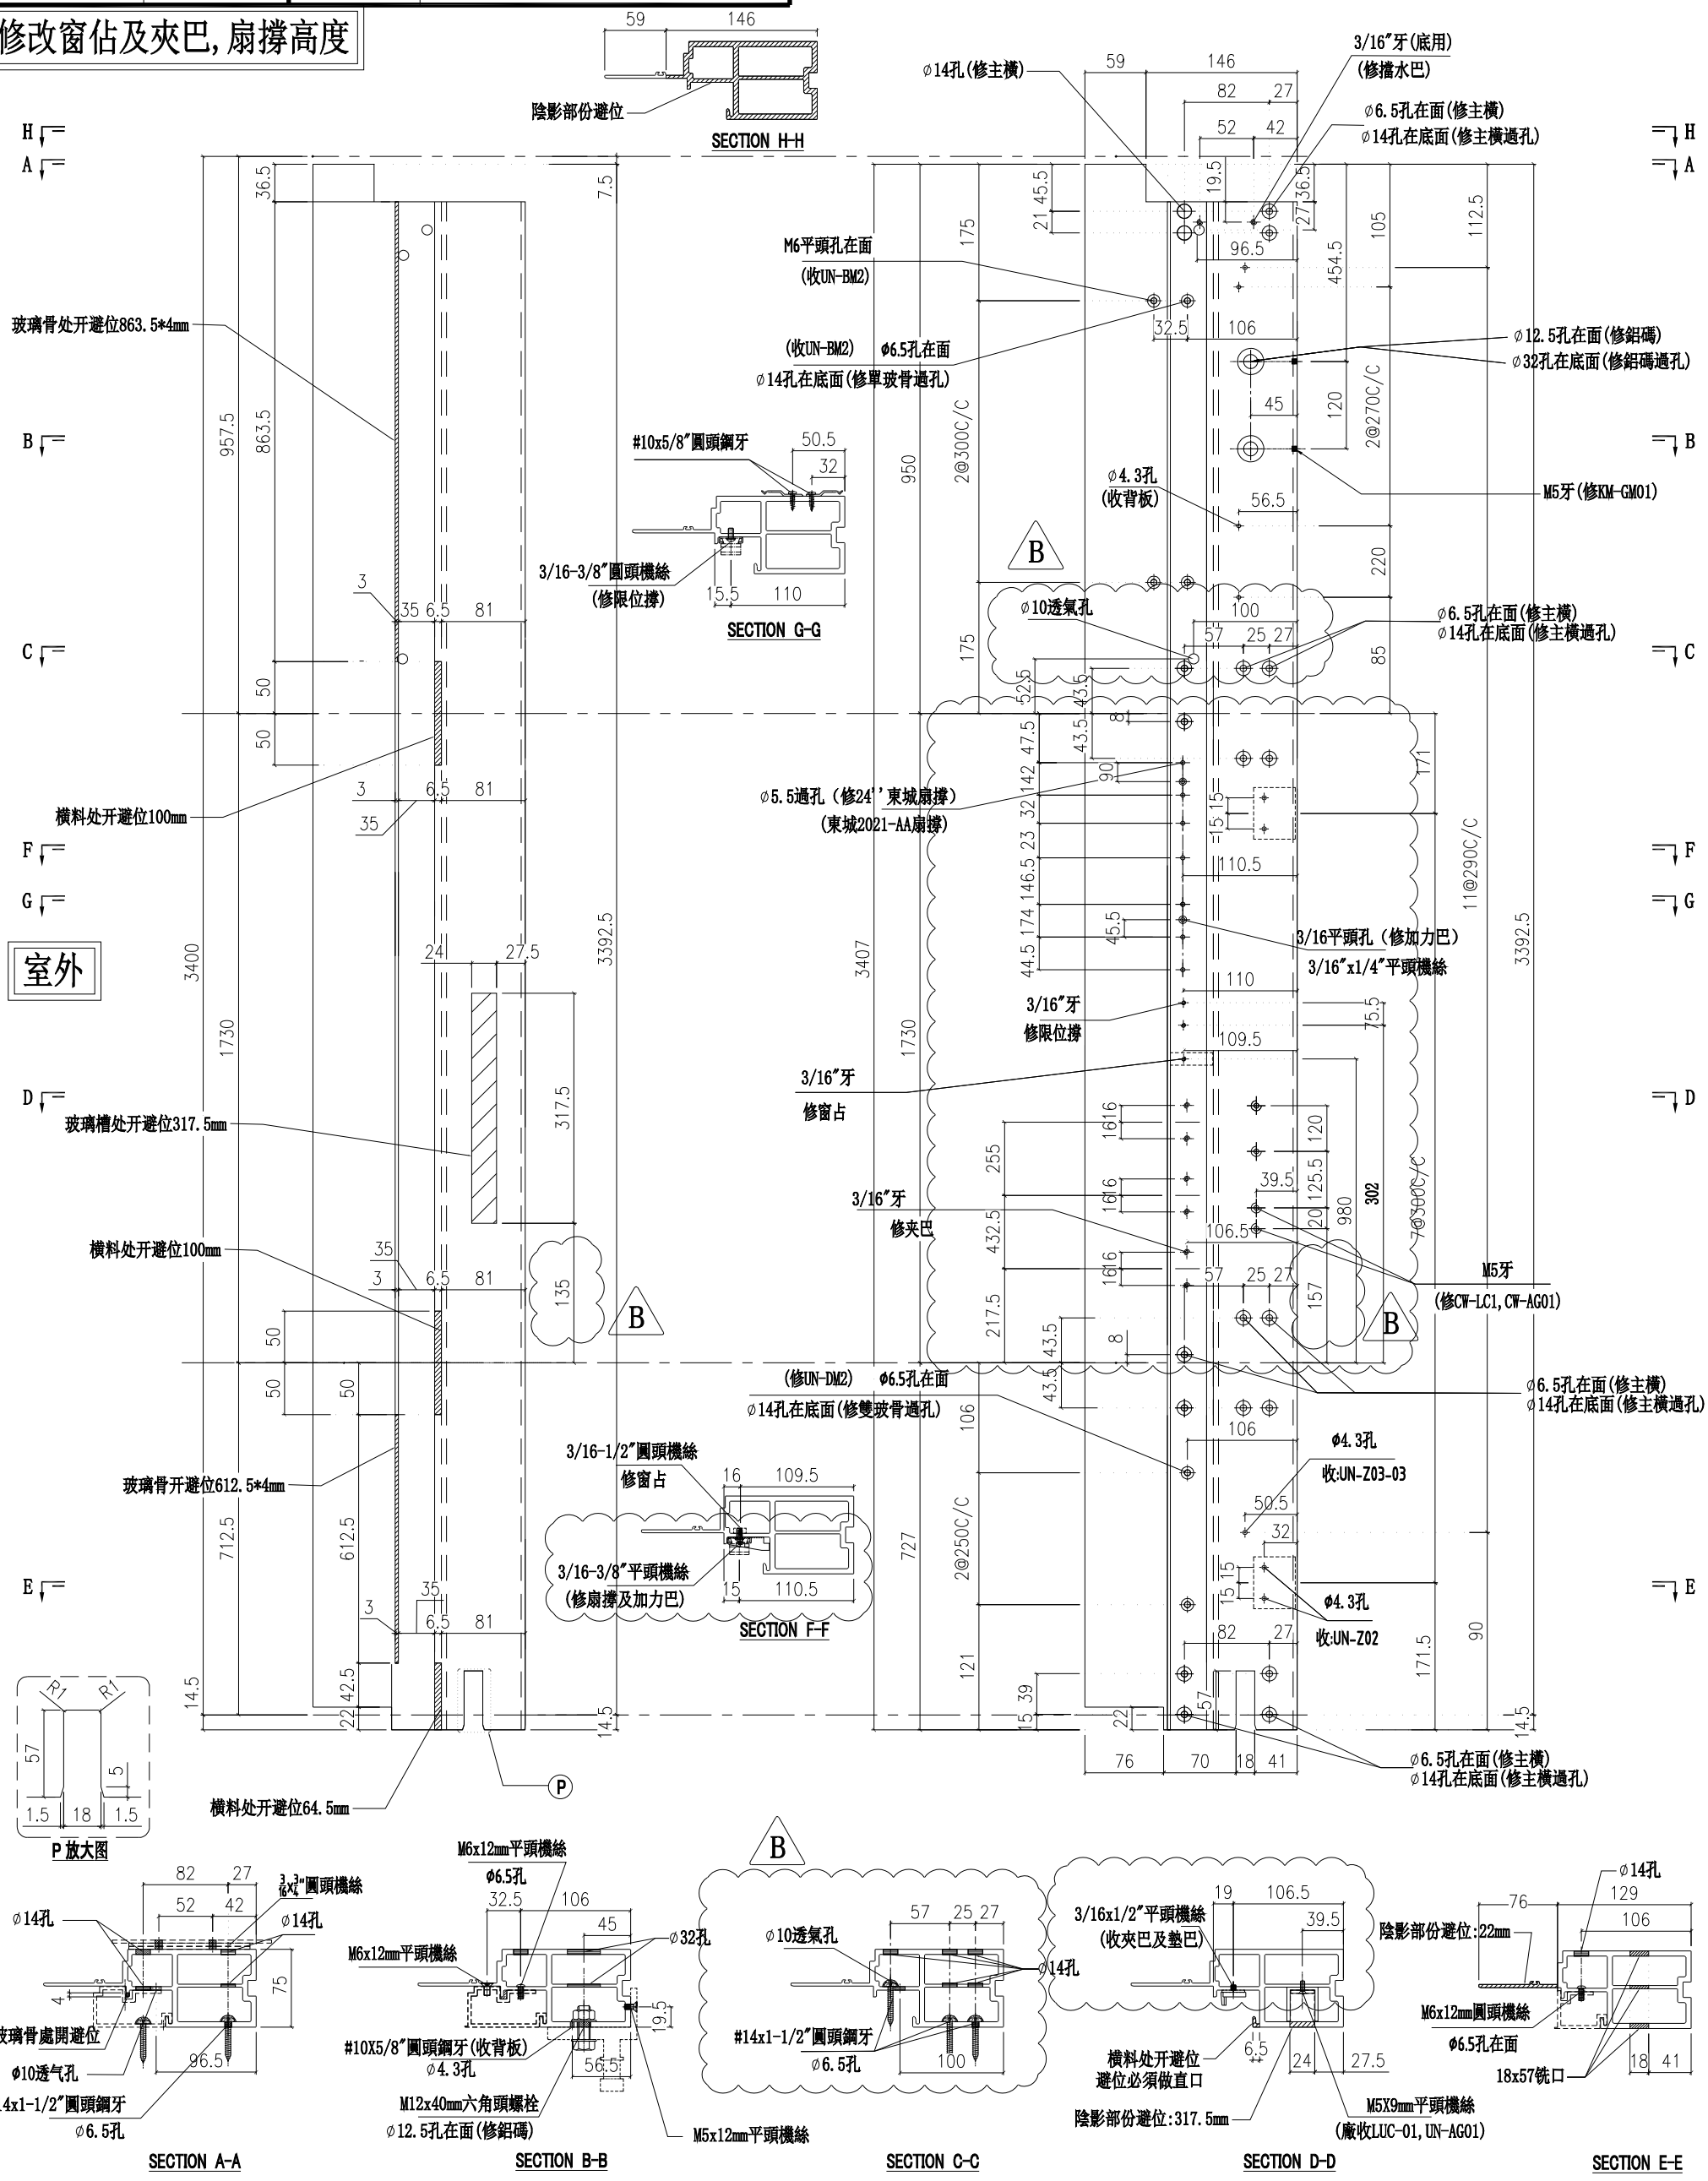

名稱	生邊企	制圖	陳俊賢	2022.2.13	修改	A	B	
材料	X85976	復核	謝永林	2022.4.3	日期	2022.5.13	2022.7.14	
顏色	JMQ213457(三塗)	批準	胡哥		圖號	X85976-01bL		

美特鋁質 有限公司
MIDI Aluminium Fabricator Ltd.


請用A3打印

數量	位置	樓層
1	CW-PTMB26b	23F

工程號	J853	地盤	延坪道住宅

修改窗佔及夾巴,扇撐高度

B版依據EI4825修改攔河槽高度,增加透氣孔

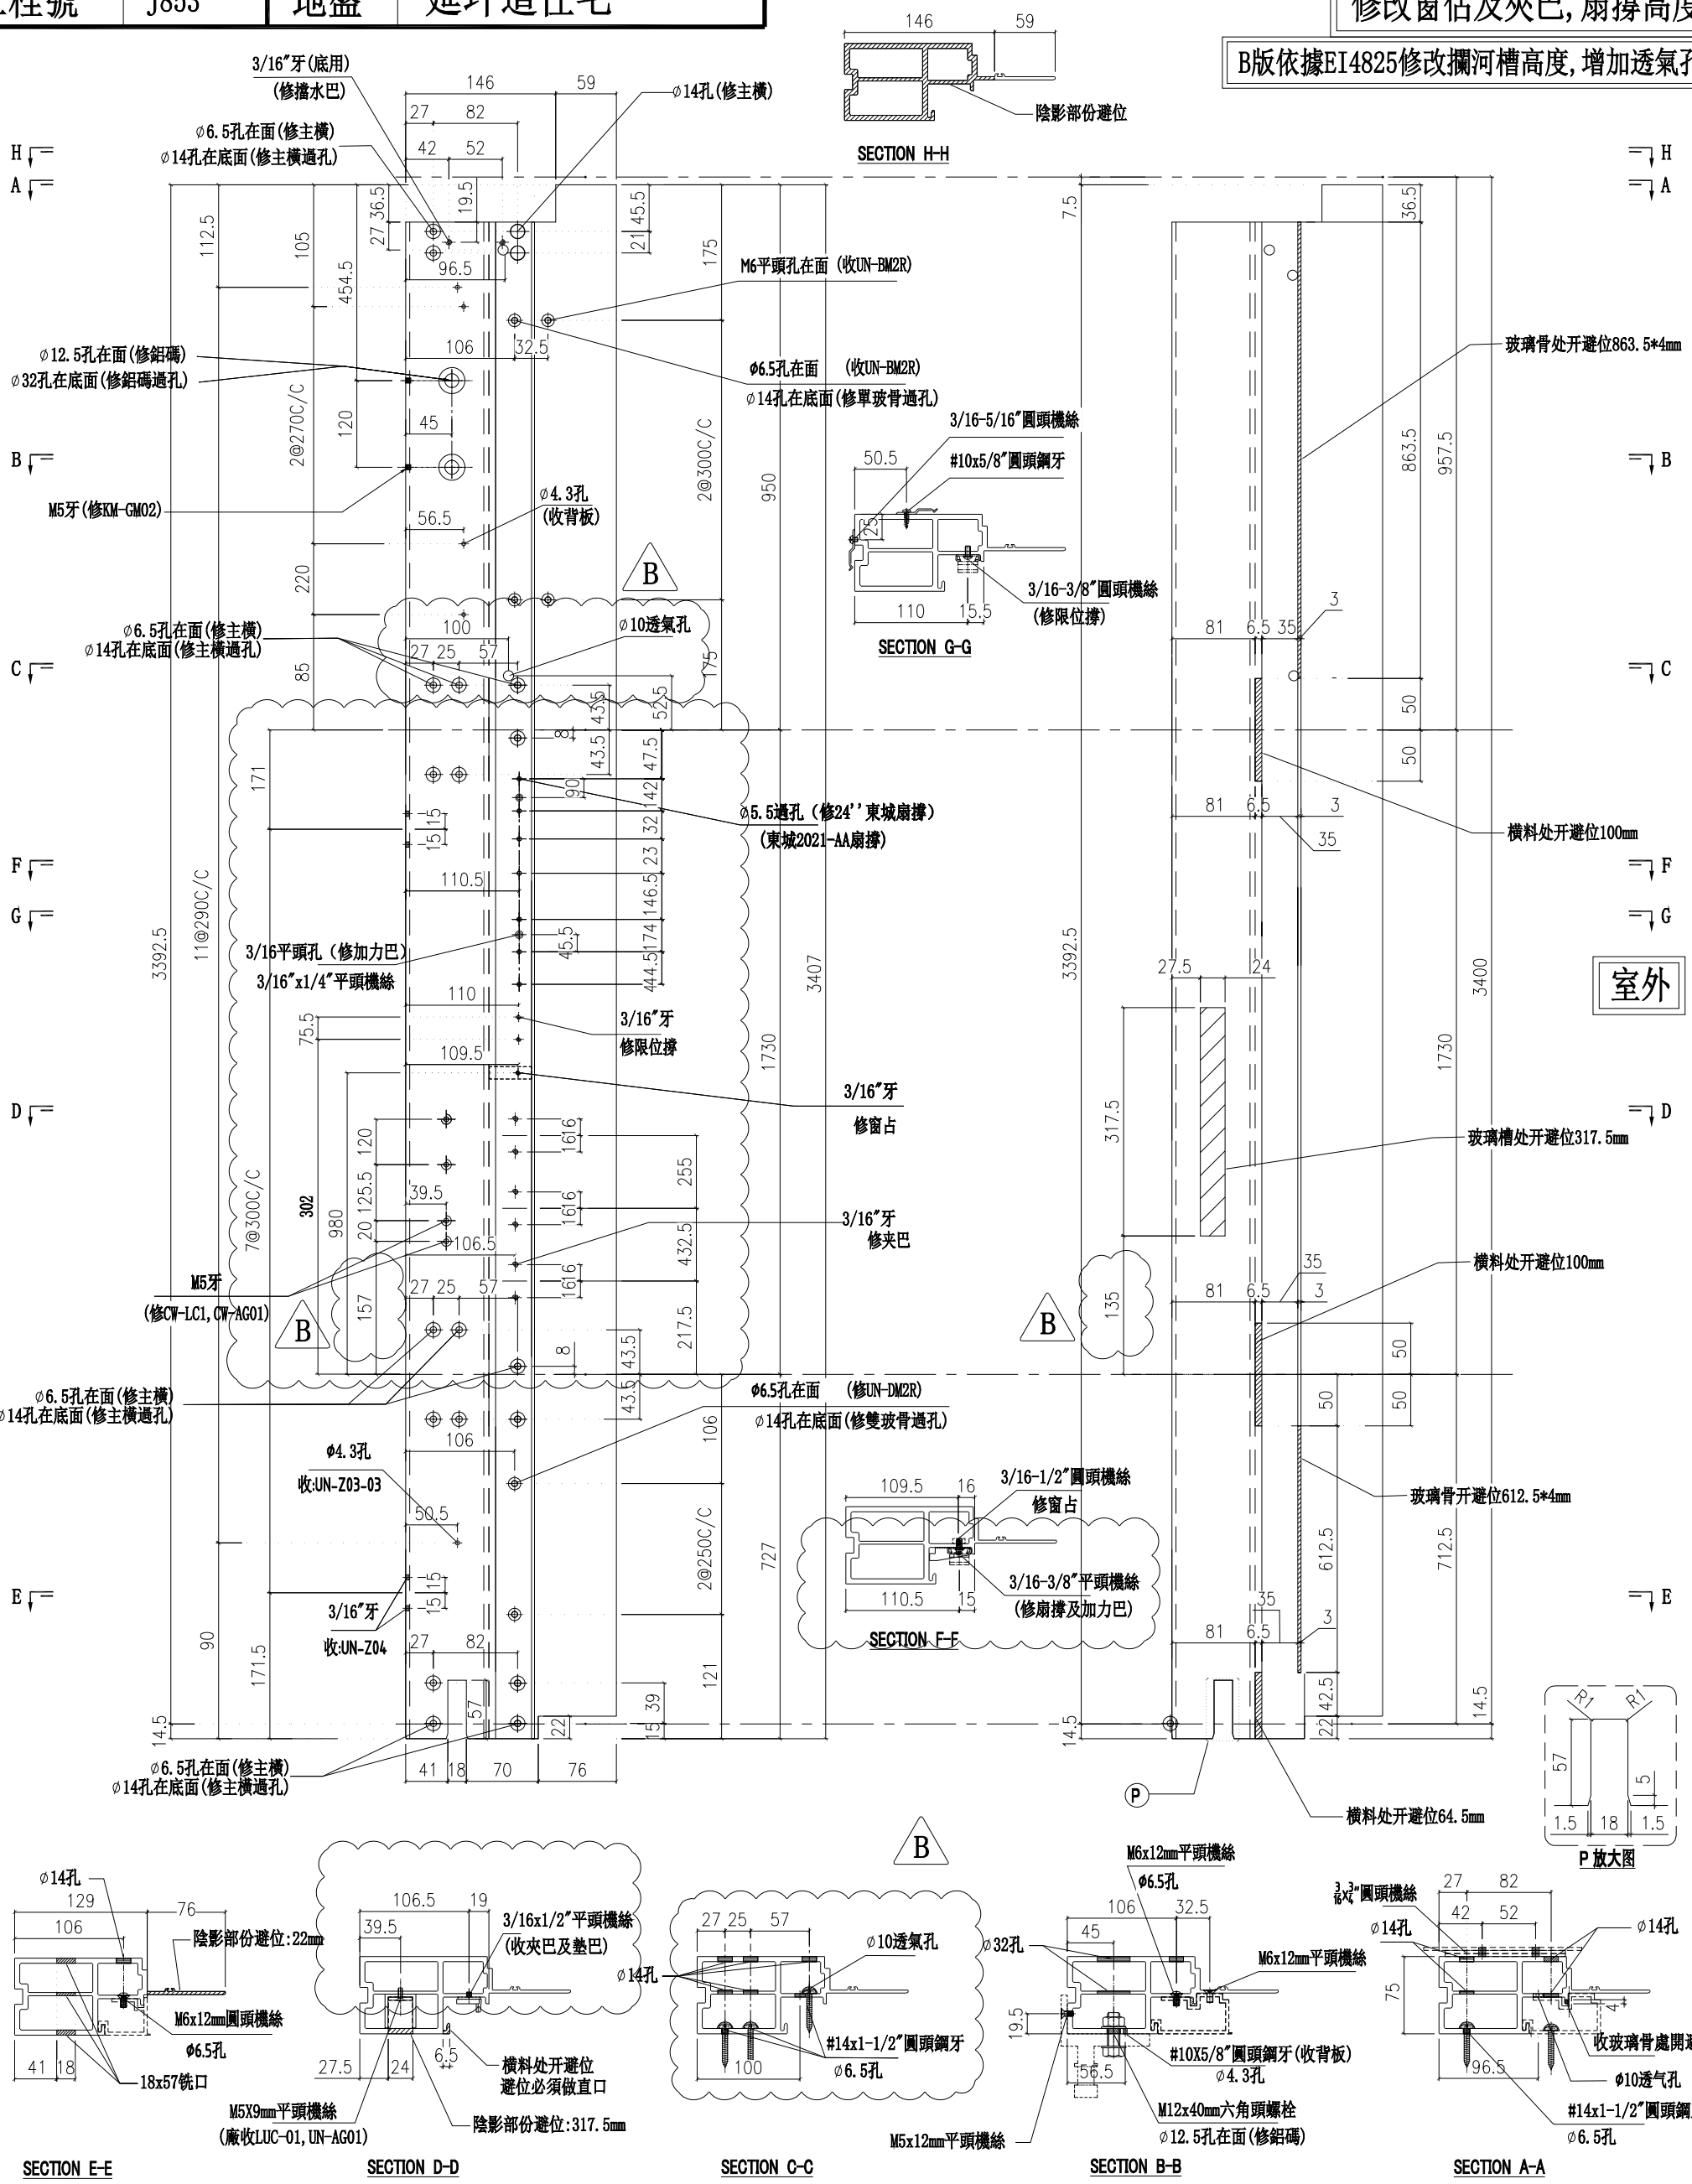


名稱	生邊企	制圖	陳俊賢	2022.2.13	修改	A	B	
材料	X85976	復核	謝永林	2022.4.3	日期	2022.5.13	2022.7.14	
顏色	JMQ213457(三塗)	批準	胡哥		圖號	X85976-01bRZ		

美特鋁質 有限公司
MIDI Aluminium Fabricator Ltd.

工程號	J853	地盤	延坪道住宅

請用A3打印	樓層	數量	總數	位置	樓層
	1	1	1	CW-PLBG06b	23F

A版依據EI4825修改攔河槽高度,增加透氣孔

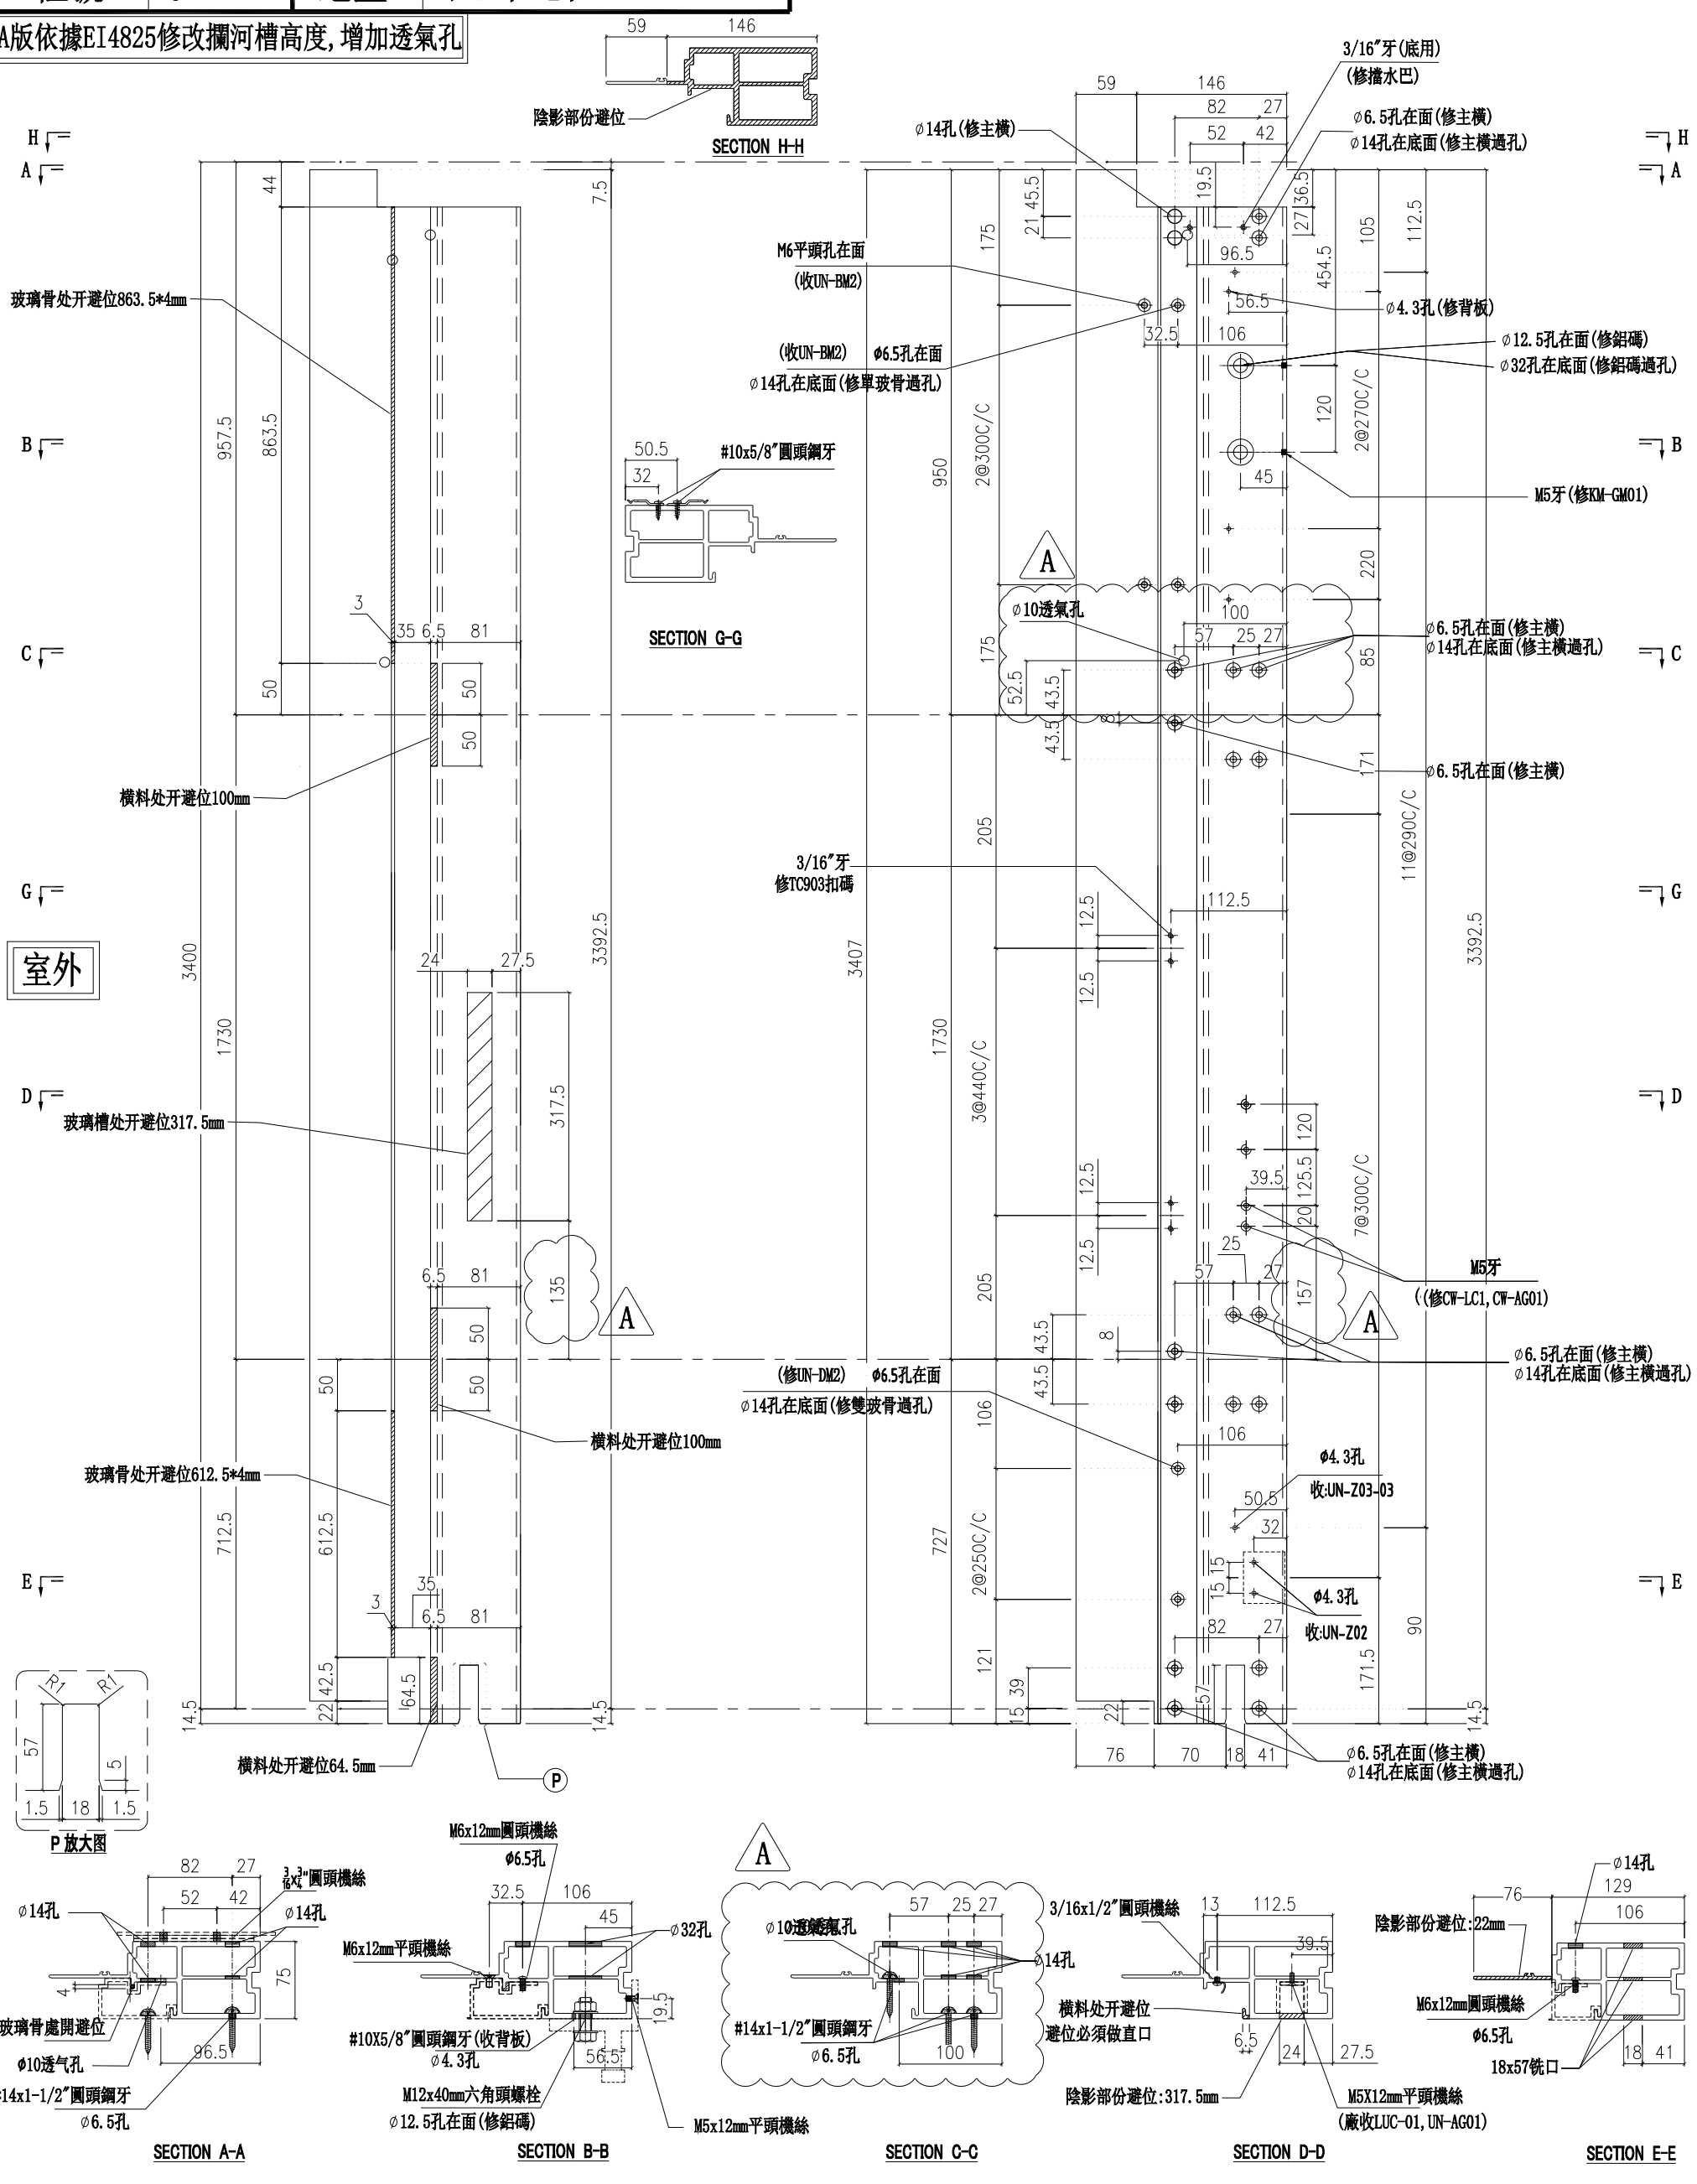

名稱	生邊企	制圖	陳俊賢	2022.2.13	修改	A		
材料	X85976	復核	謝永林	2022.4.3	日期	2022.7.14		
顏色	JMQ213457(三塗)	批準	胡鴻		圖號	X85976-02bL		


美特鋁質 有限公司
MIDI Aluminium Fabricator Ltd.

工程號	J853	地盤	延坪道住宅

請用A3打印

樓層	數量	總數	位置	樓層
1	1	1	CW-PRMB06b	23F
1	1	1	CW-PRMB06b	23F
1	2	2	CW-PRMB06b	23F

A版依據EI4825修改攔河槽高度,增加透氣孔

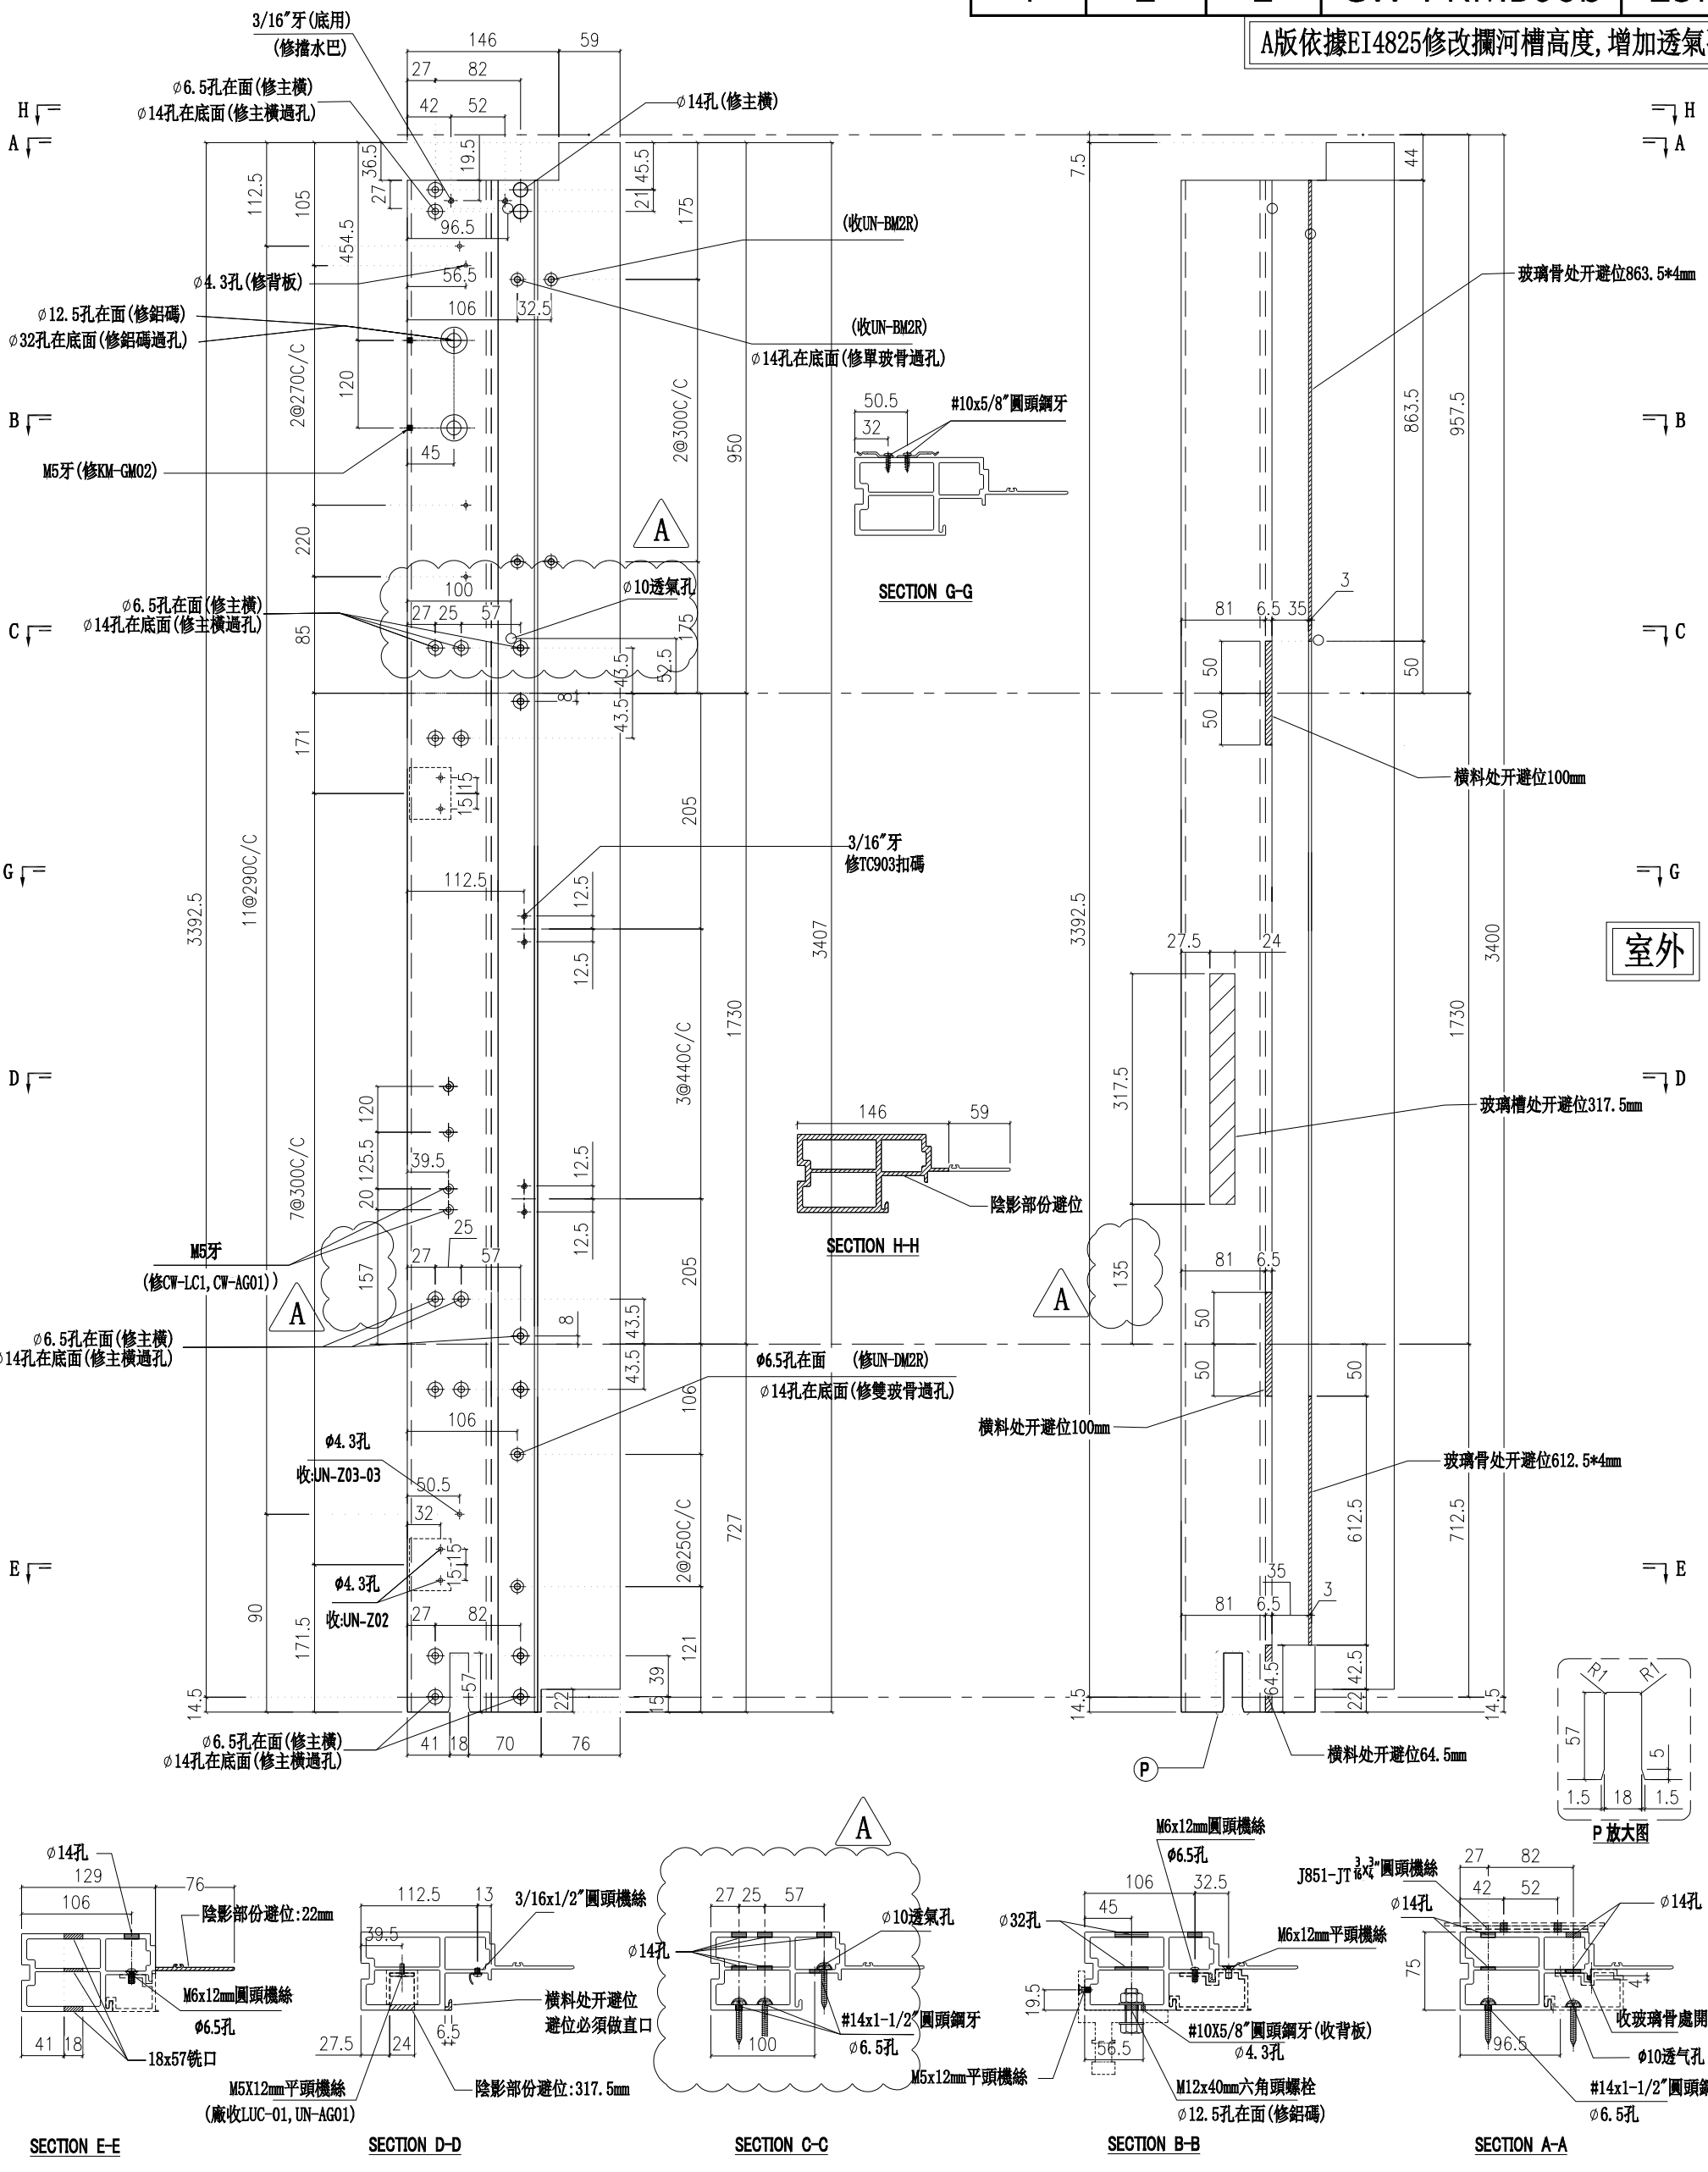

名稱	生邊企	制圖	陳俊賢	2022.2.13	修改	A		
材料	X85976	復核	謝永林	2022.4.3	日期	2022.7.14		
顏色	JMQ213457(三塗)	批準	胡鴻		圖號	X85976-02bR		

美特鋁質 有限公司
MIDI Aluminium Fabricator Ltd.


請用A3打印

數量	位置	樓層
1	CW-PTBB50b	23F

工程號	J853	地盤	延坪道住宅

修改窗佔及夾巴,扇撐高度

B版依據EI4825修改攔河槽高度,增加透氣孔

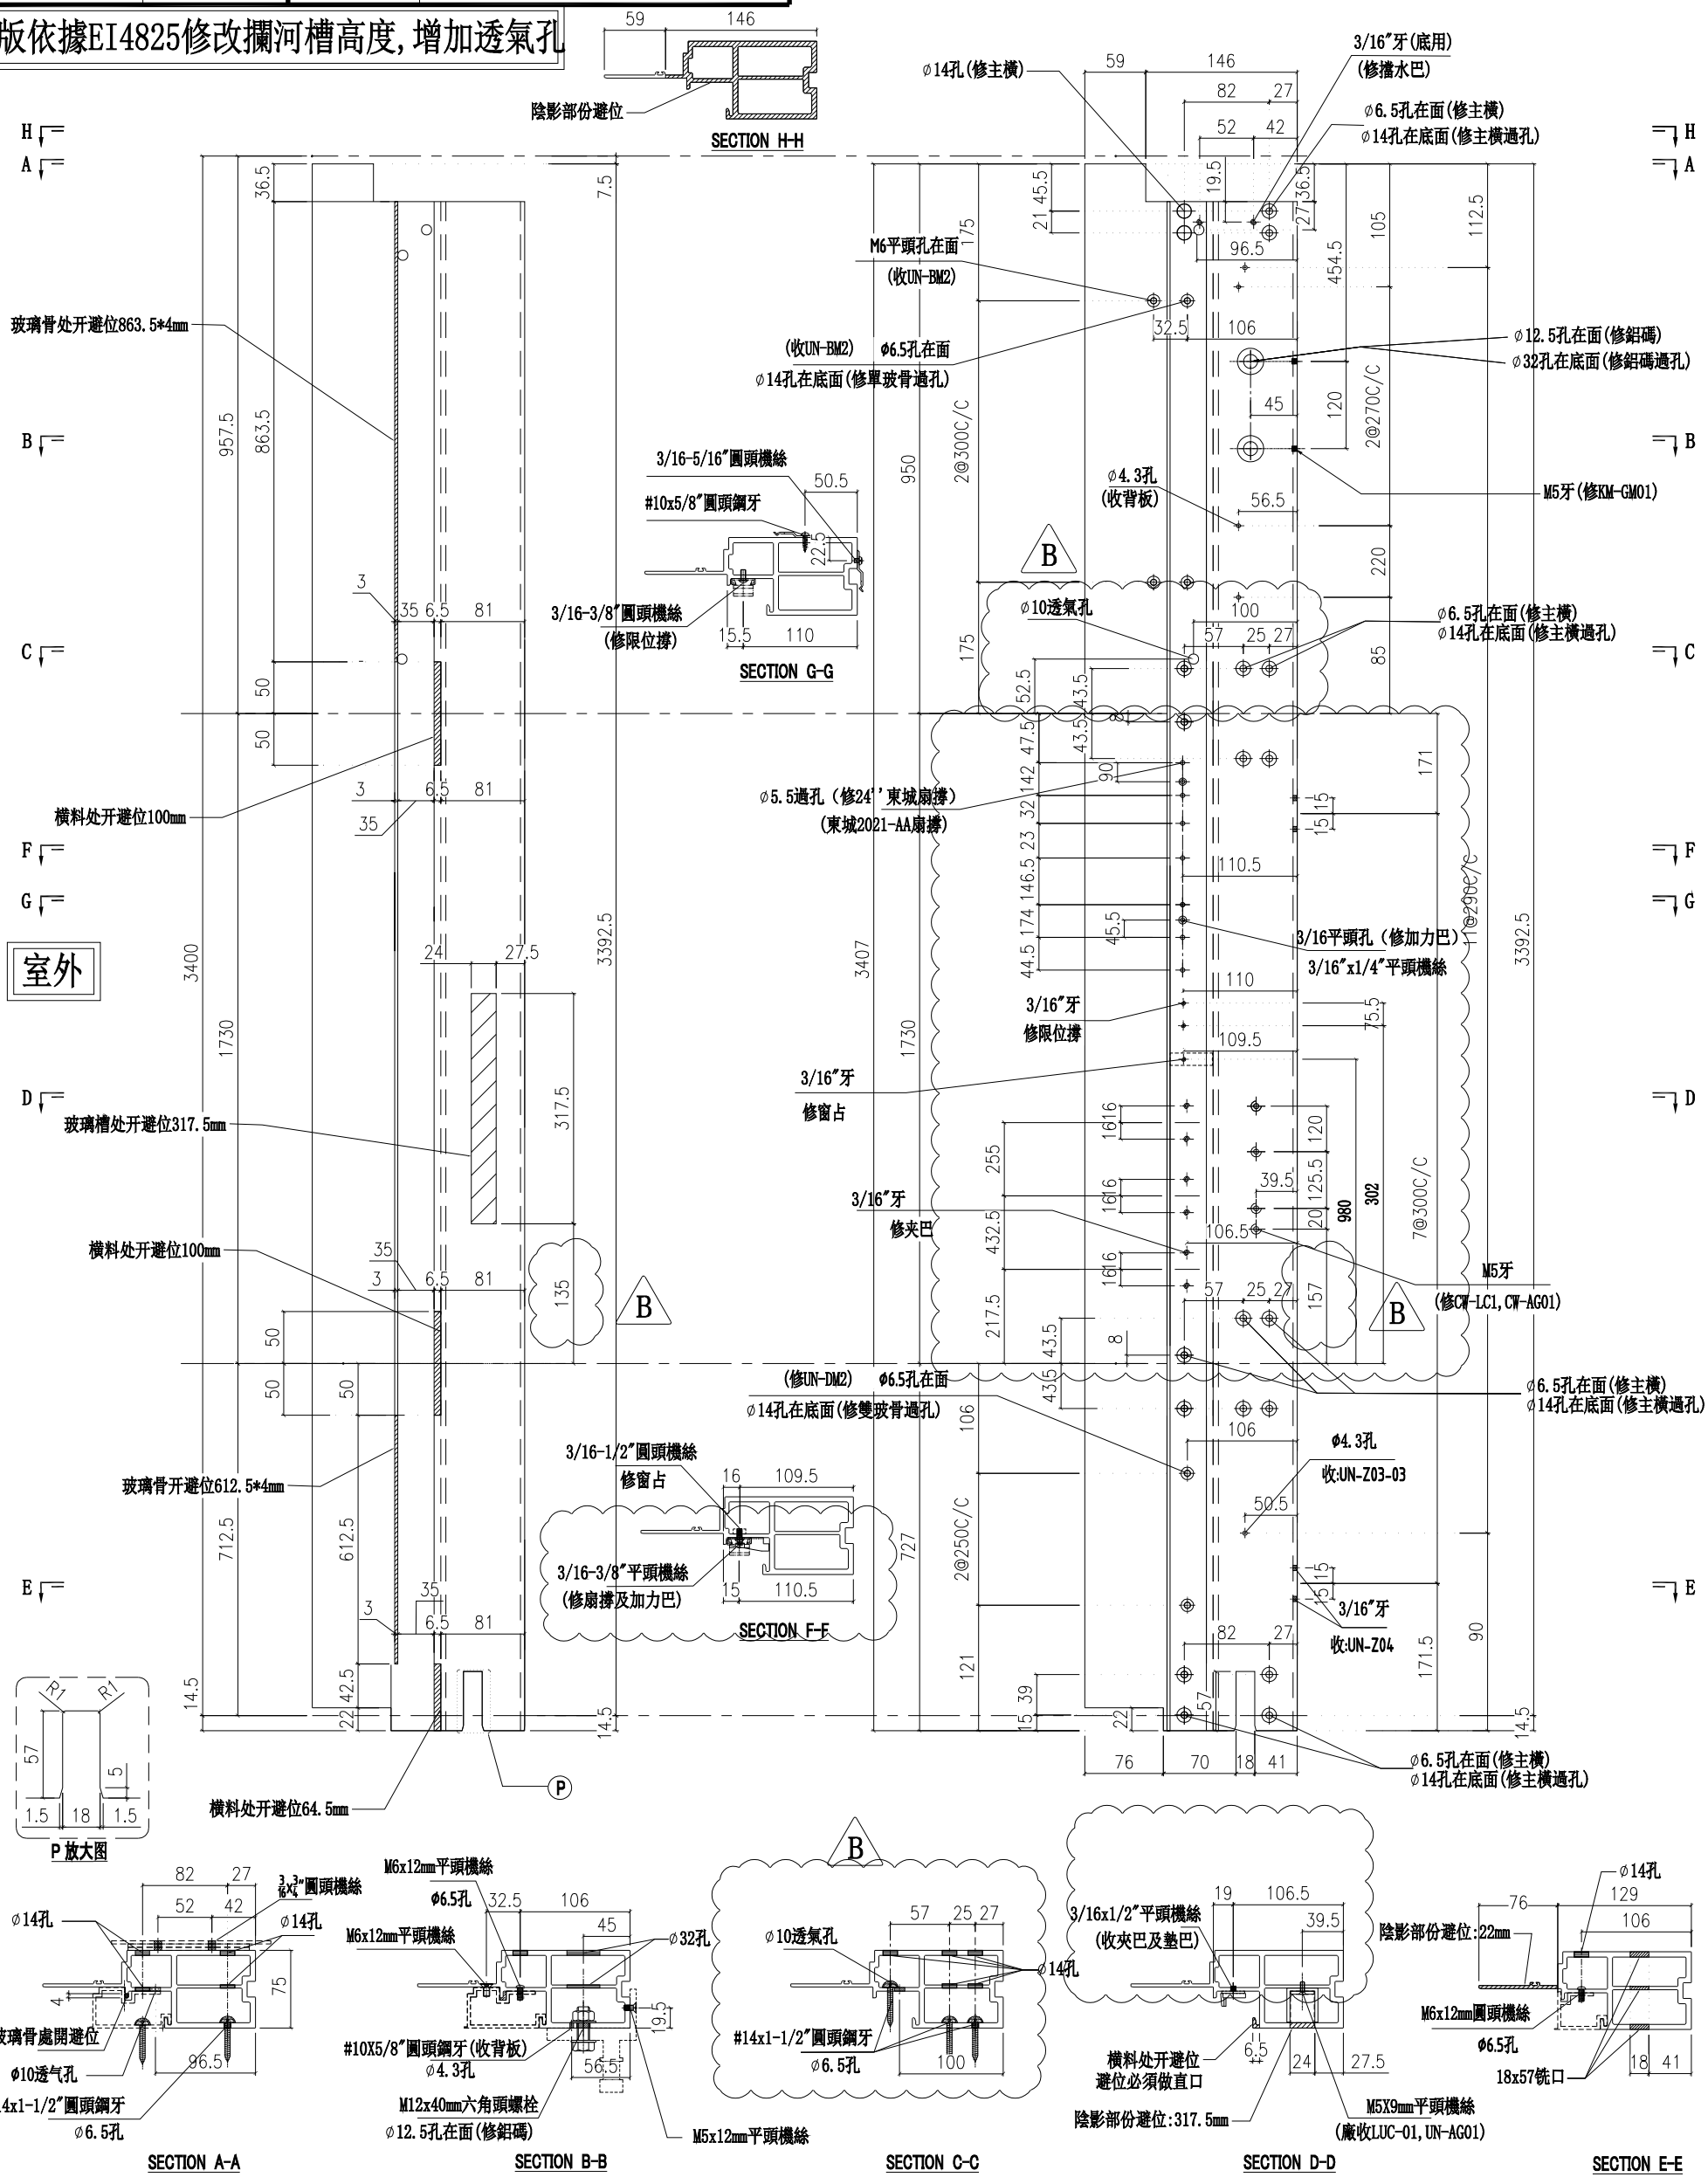

名稱	生邊企	制圖	陳俊賢	2022.2.13	修改	A	B	
材料	X85976	復核	謝永林	2022.4.3	日期	2022.5.13	2022.7.14	
顏色	JMQ213457(三塗)	批準	胡哥		圖號	X85976-04bL		

美特鋁質 有限公司
MIDI Aluminium Fabricator Ltd.


請用A3打印

數量	位置	樓層
1	CW-PTBB50b	23F

工程號	J853	地盤	延坪道住宅

修改窗佔及夾巴,扇撐高度

B版依據EI4825修改攔河槽高度,增加透氣孔

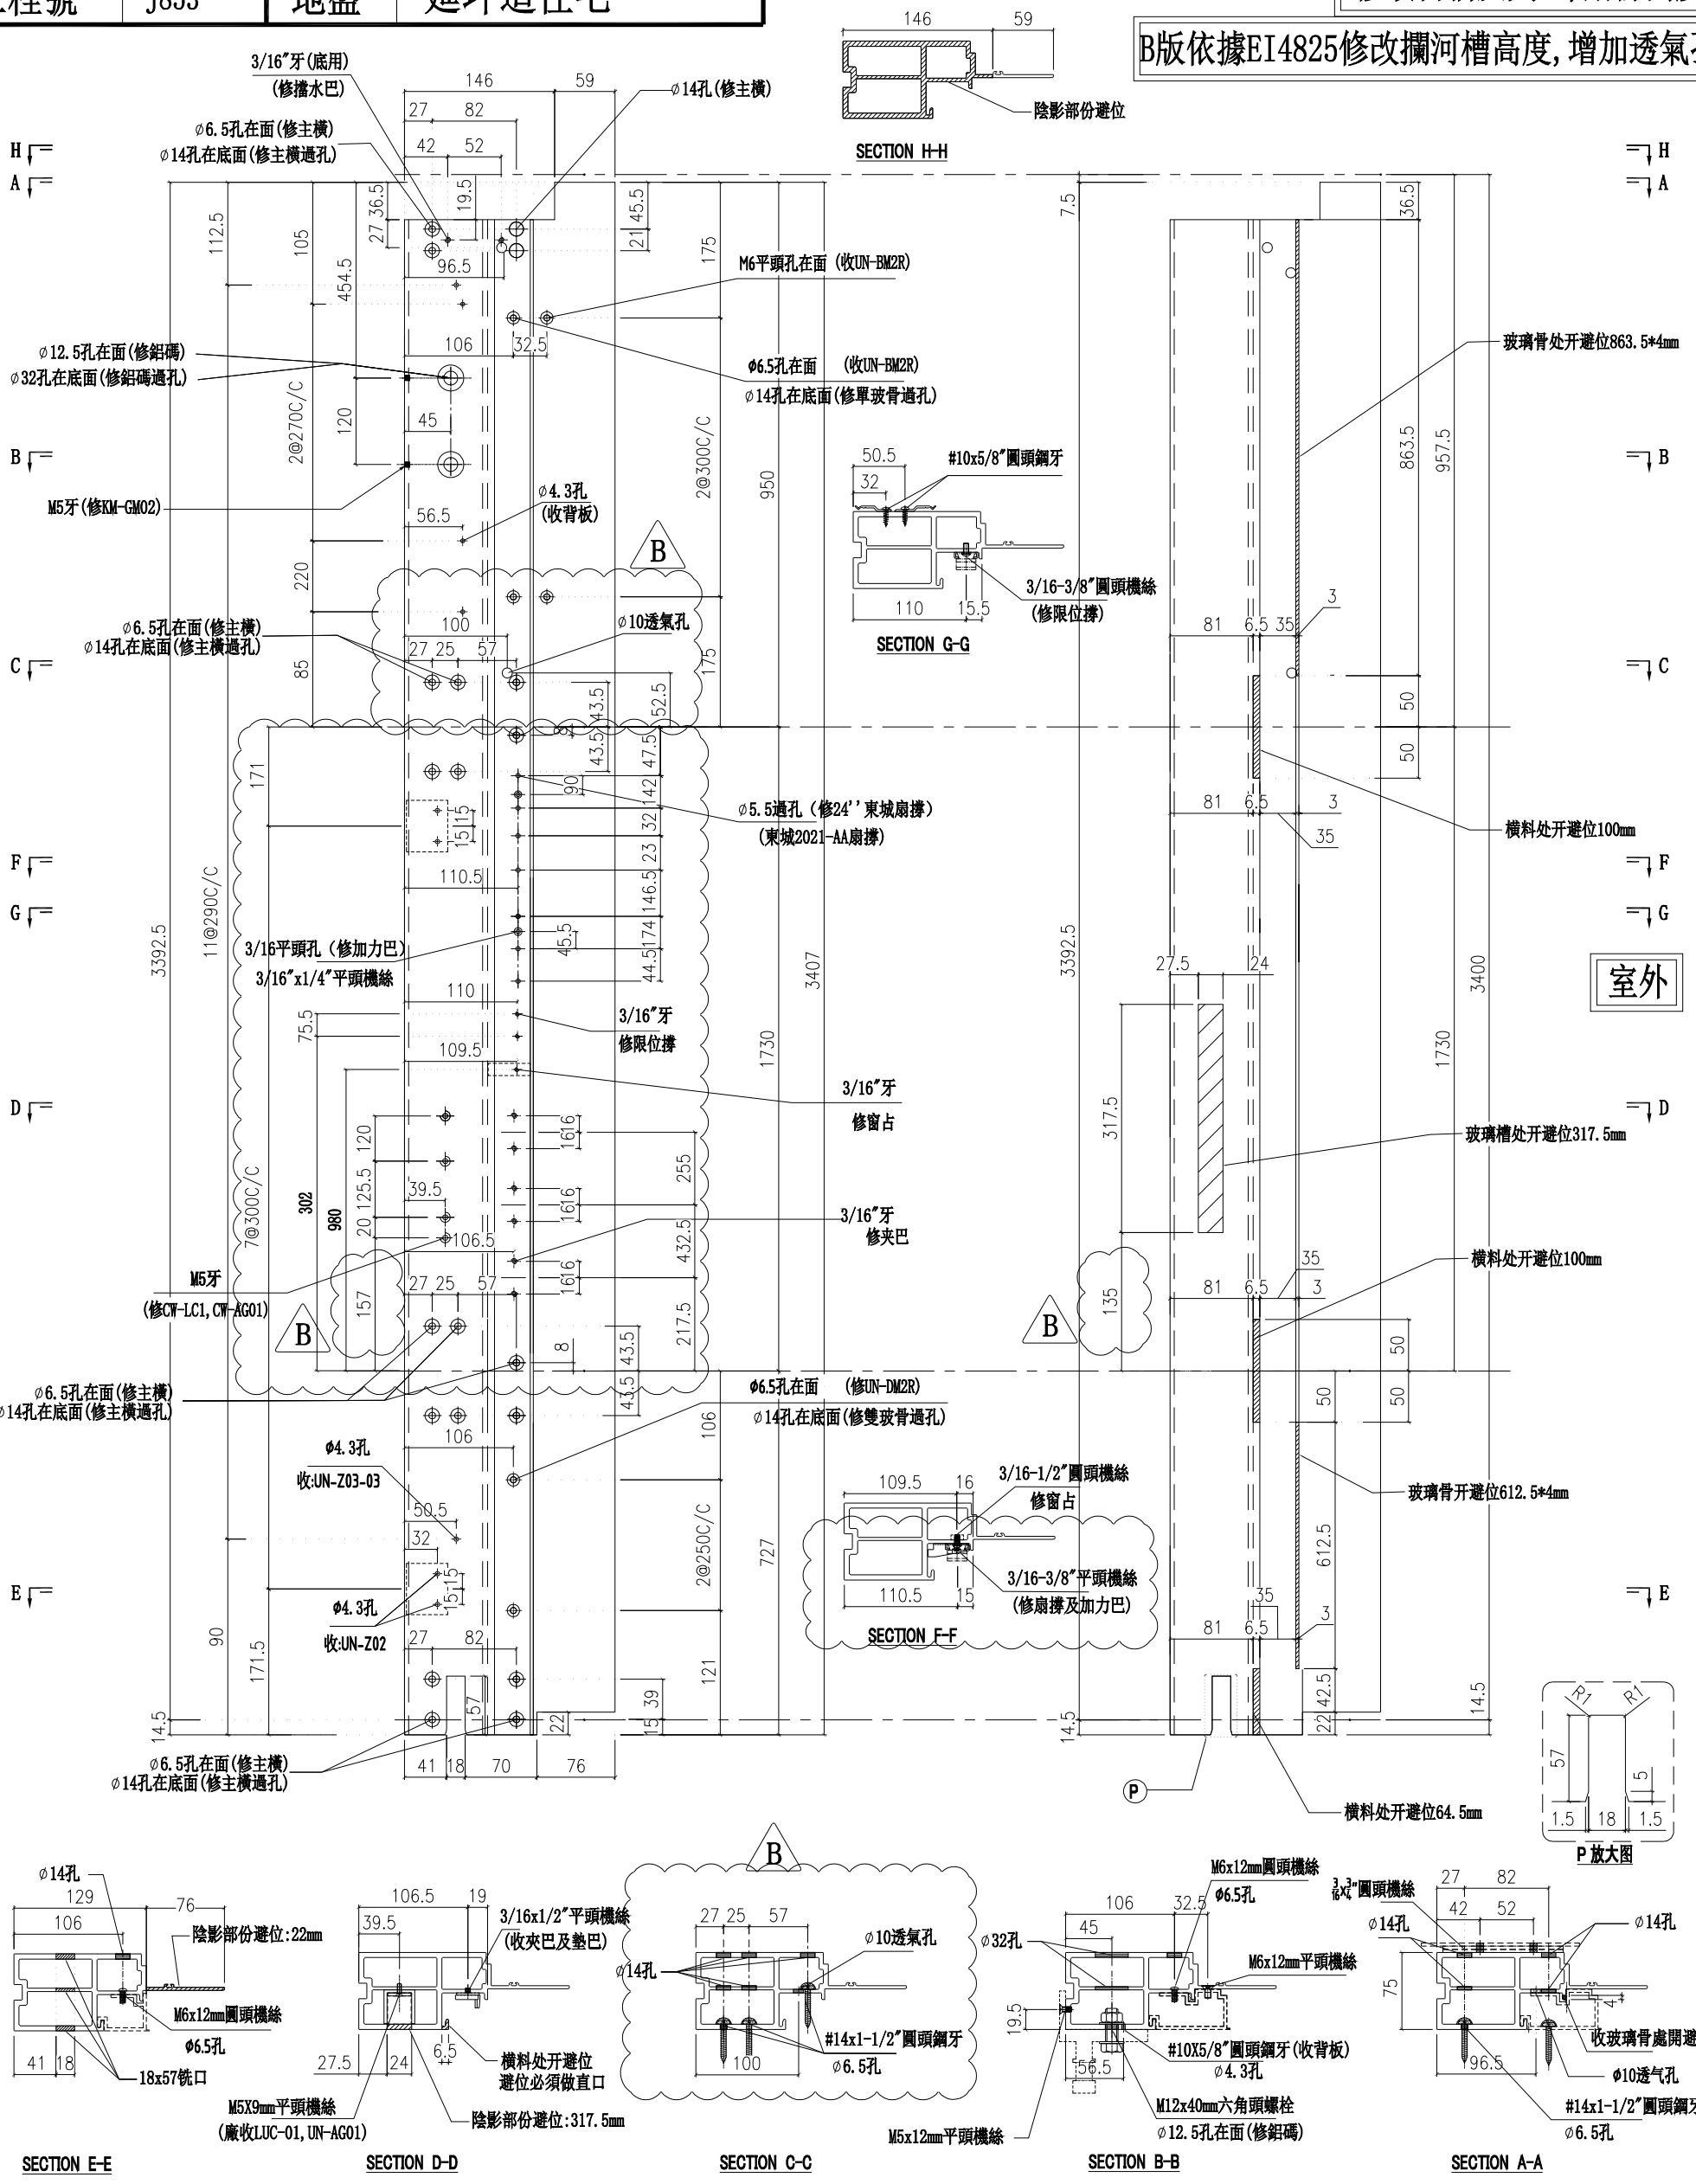

名稱	生邊企	制圖	陳俊賢	2022.2.13	修改	A	B	
材料	X85976	復核	謝永林	2022.4.3	日期	2022.5.13	2022.7.14	
顏色	JMQ213457(三塗)	批準	胡哥		圖號	X85976-04bR		

美特鋁質 有限公司
MIDI Aluminium Fabricator Ltd.


工程號	J853	地盤	延坪道住宅

請用A3打印

樓層	數量	總數	位置	樓層
8	1	8	CW-PTZMB06	6F-15F
9	1	9	CW-PTZMB06	11F-15F,17F-22F
9	2	18	CW-PTZMB06	11F-15F,17F-22F
6	1	6	CW-PTMB20	17F-22F

B版依據EI4825修改攔河槽高度

修改窗佔及夾巴,扇撐高度

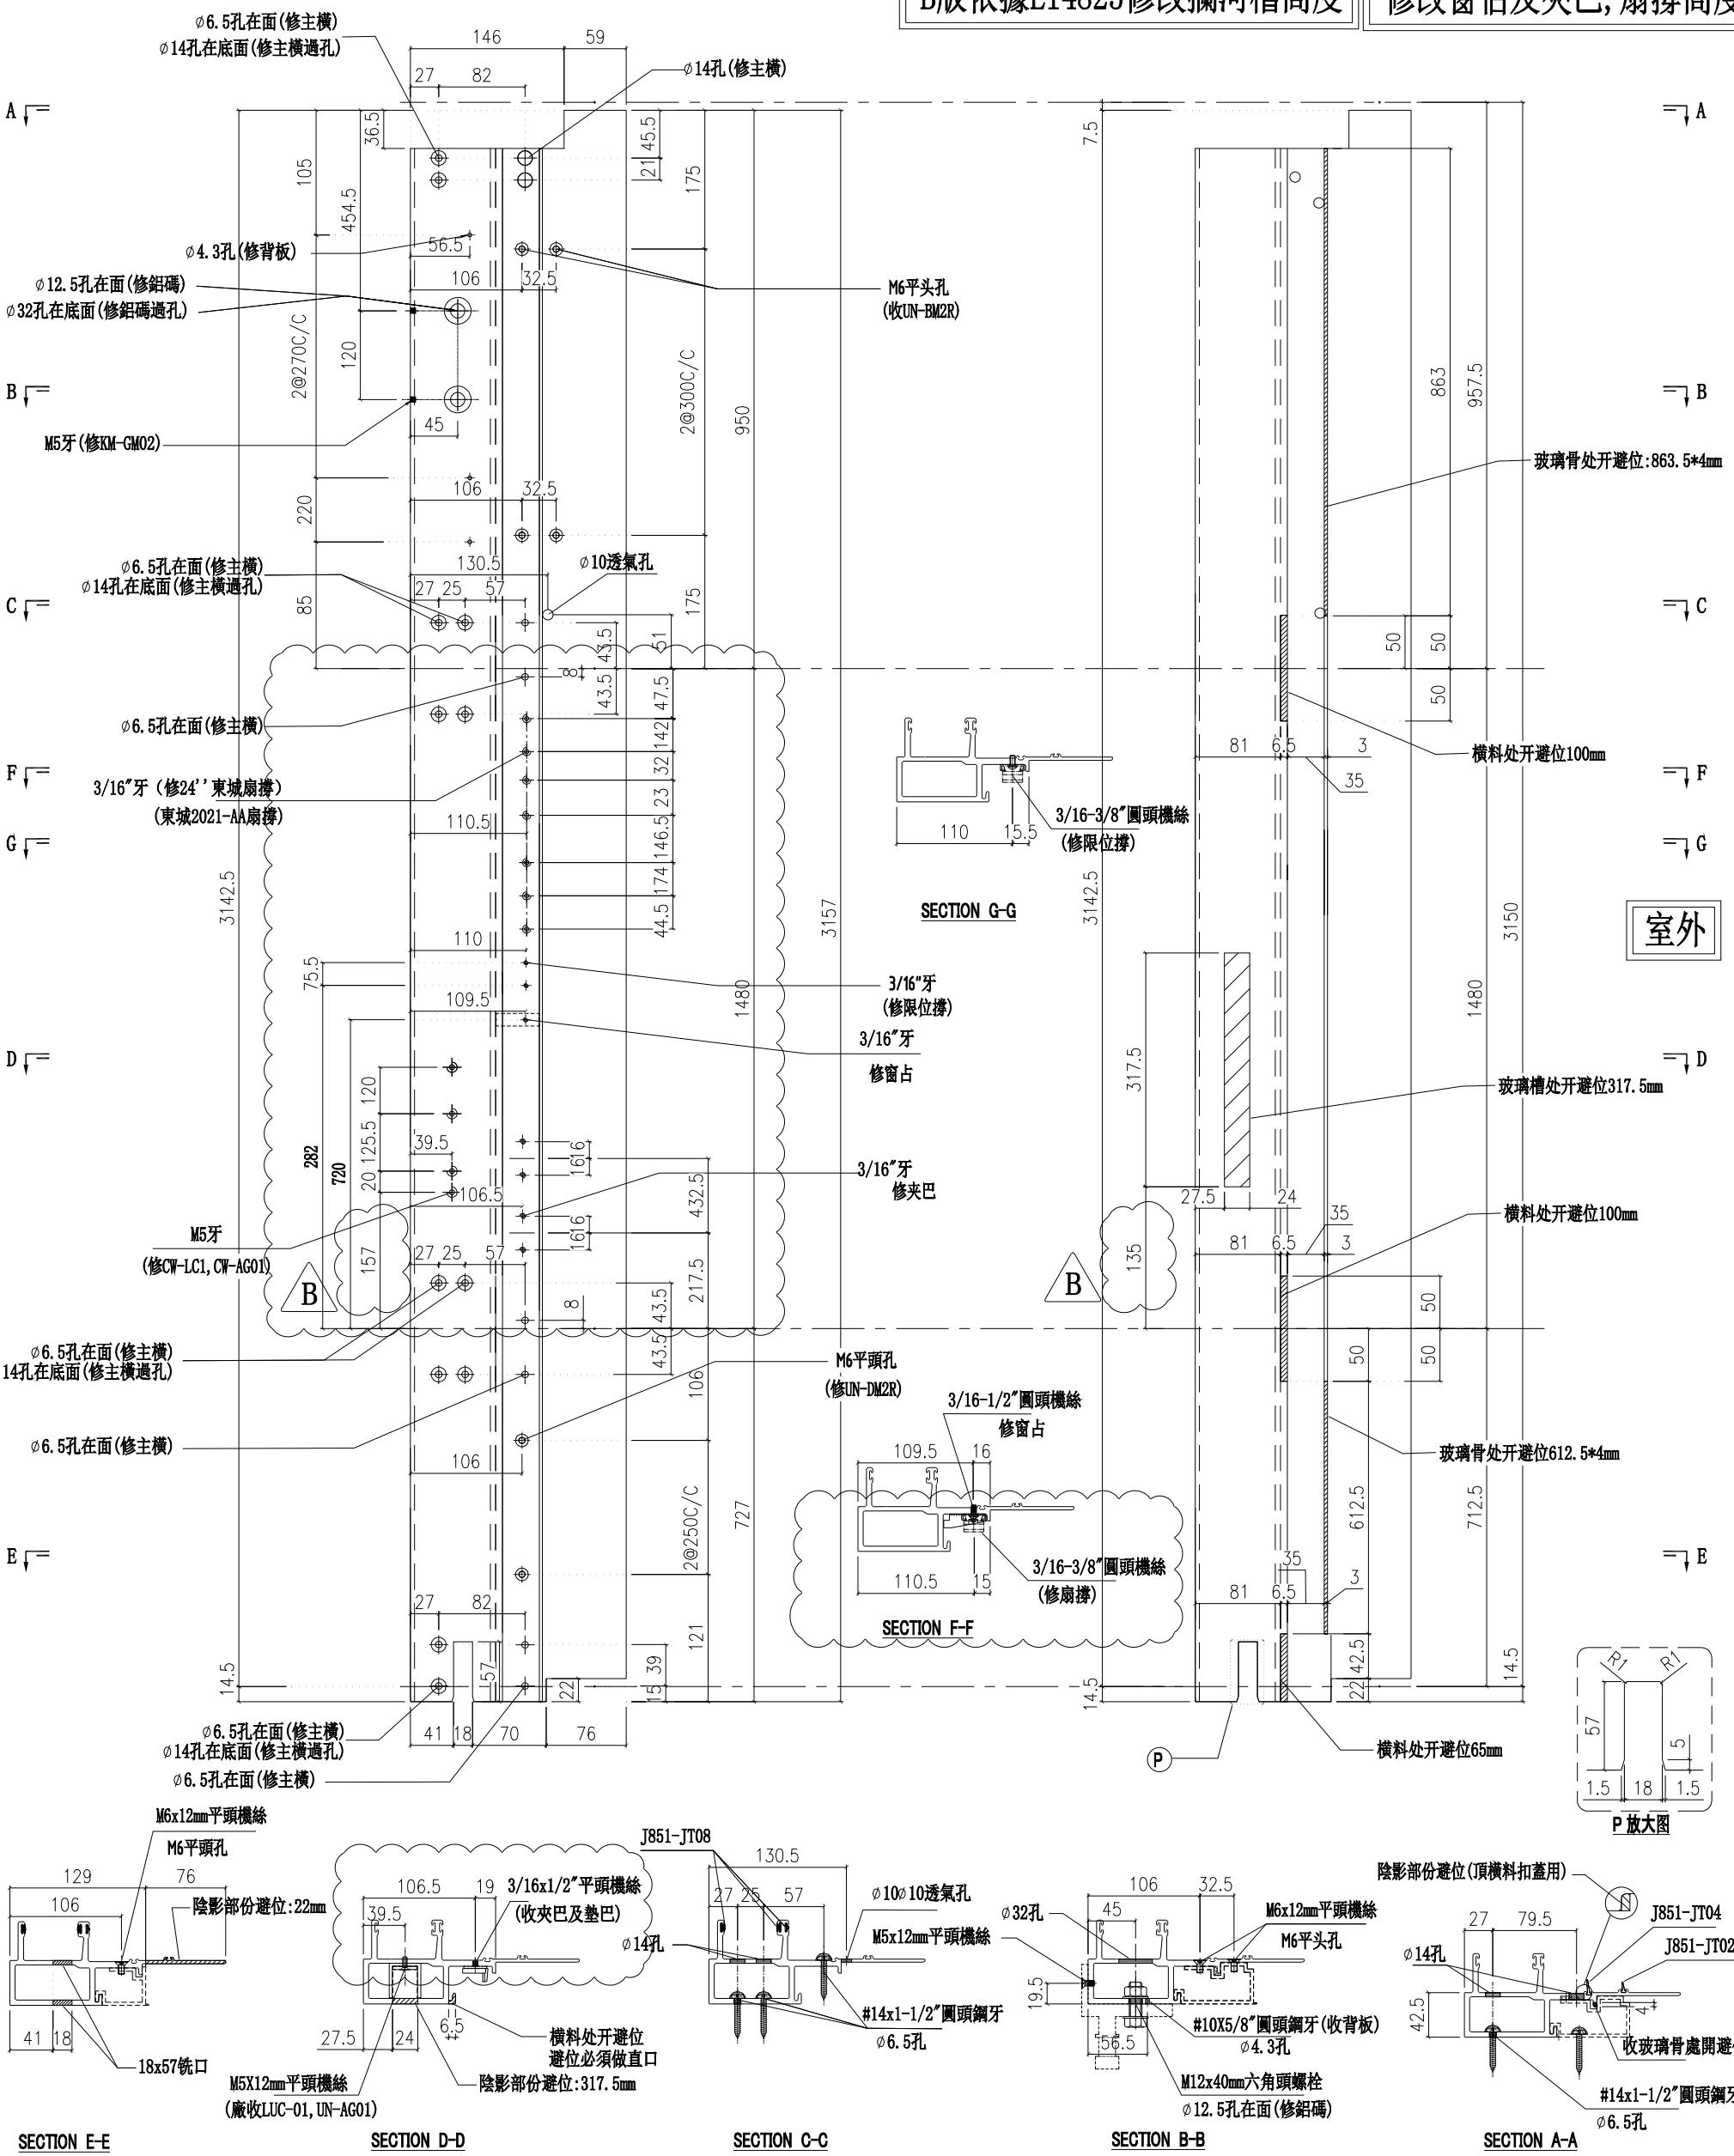

名稱	生公企	制圖	陳俊賢	2022.2.13	修改	A	B	
材料	X85973	復核	謝永林	2022.4.3	日期	2022.5.13	2022.7.14	
顏色	JMQ213457(三塗)	批準	胡哥		圖號	X85973-01		

美特鋁質 有限公司
MIDI Aluminium Fabricator Ltd.


工程號	J853	地盤	延坪道住宅

請用A3打印

樓層	數量	總數	位置	樓層
8	1	8	CW-PTMG06	6F-15F
9	1	9	CW-PTMG06	11F-15F,17F-22F
9	2	18	CW-PTMG06	11F-15F,17F-22F

B版依據EI4825修改攔河槽高度

修改窗佔及夾巴,扇撐高度

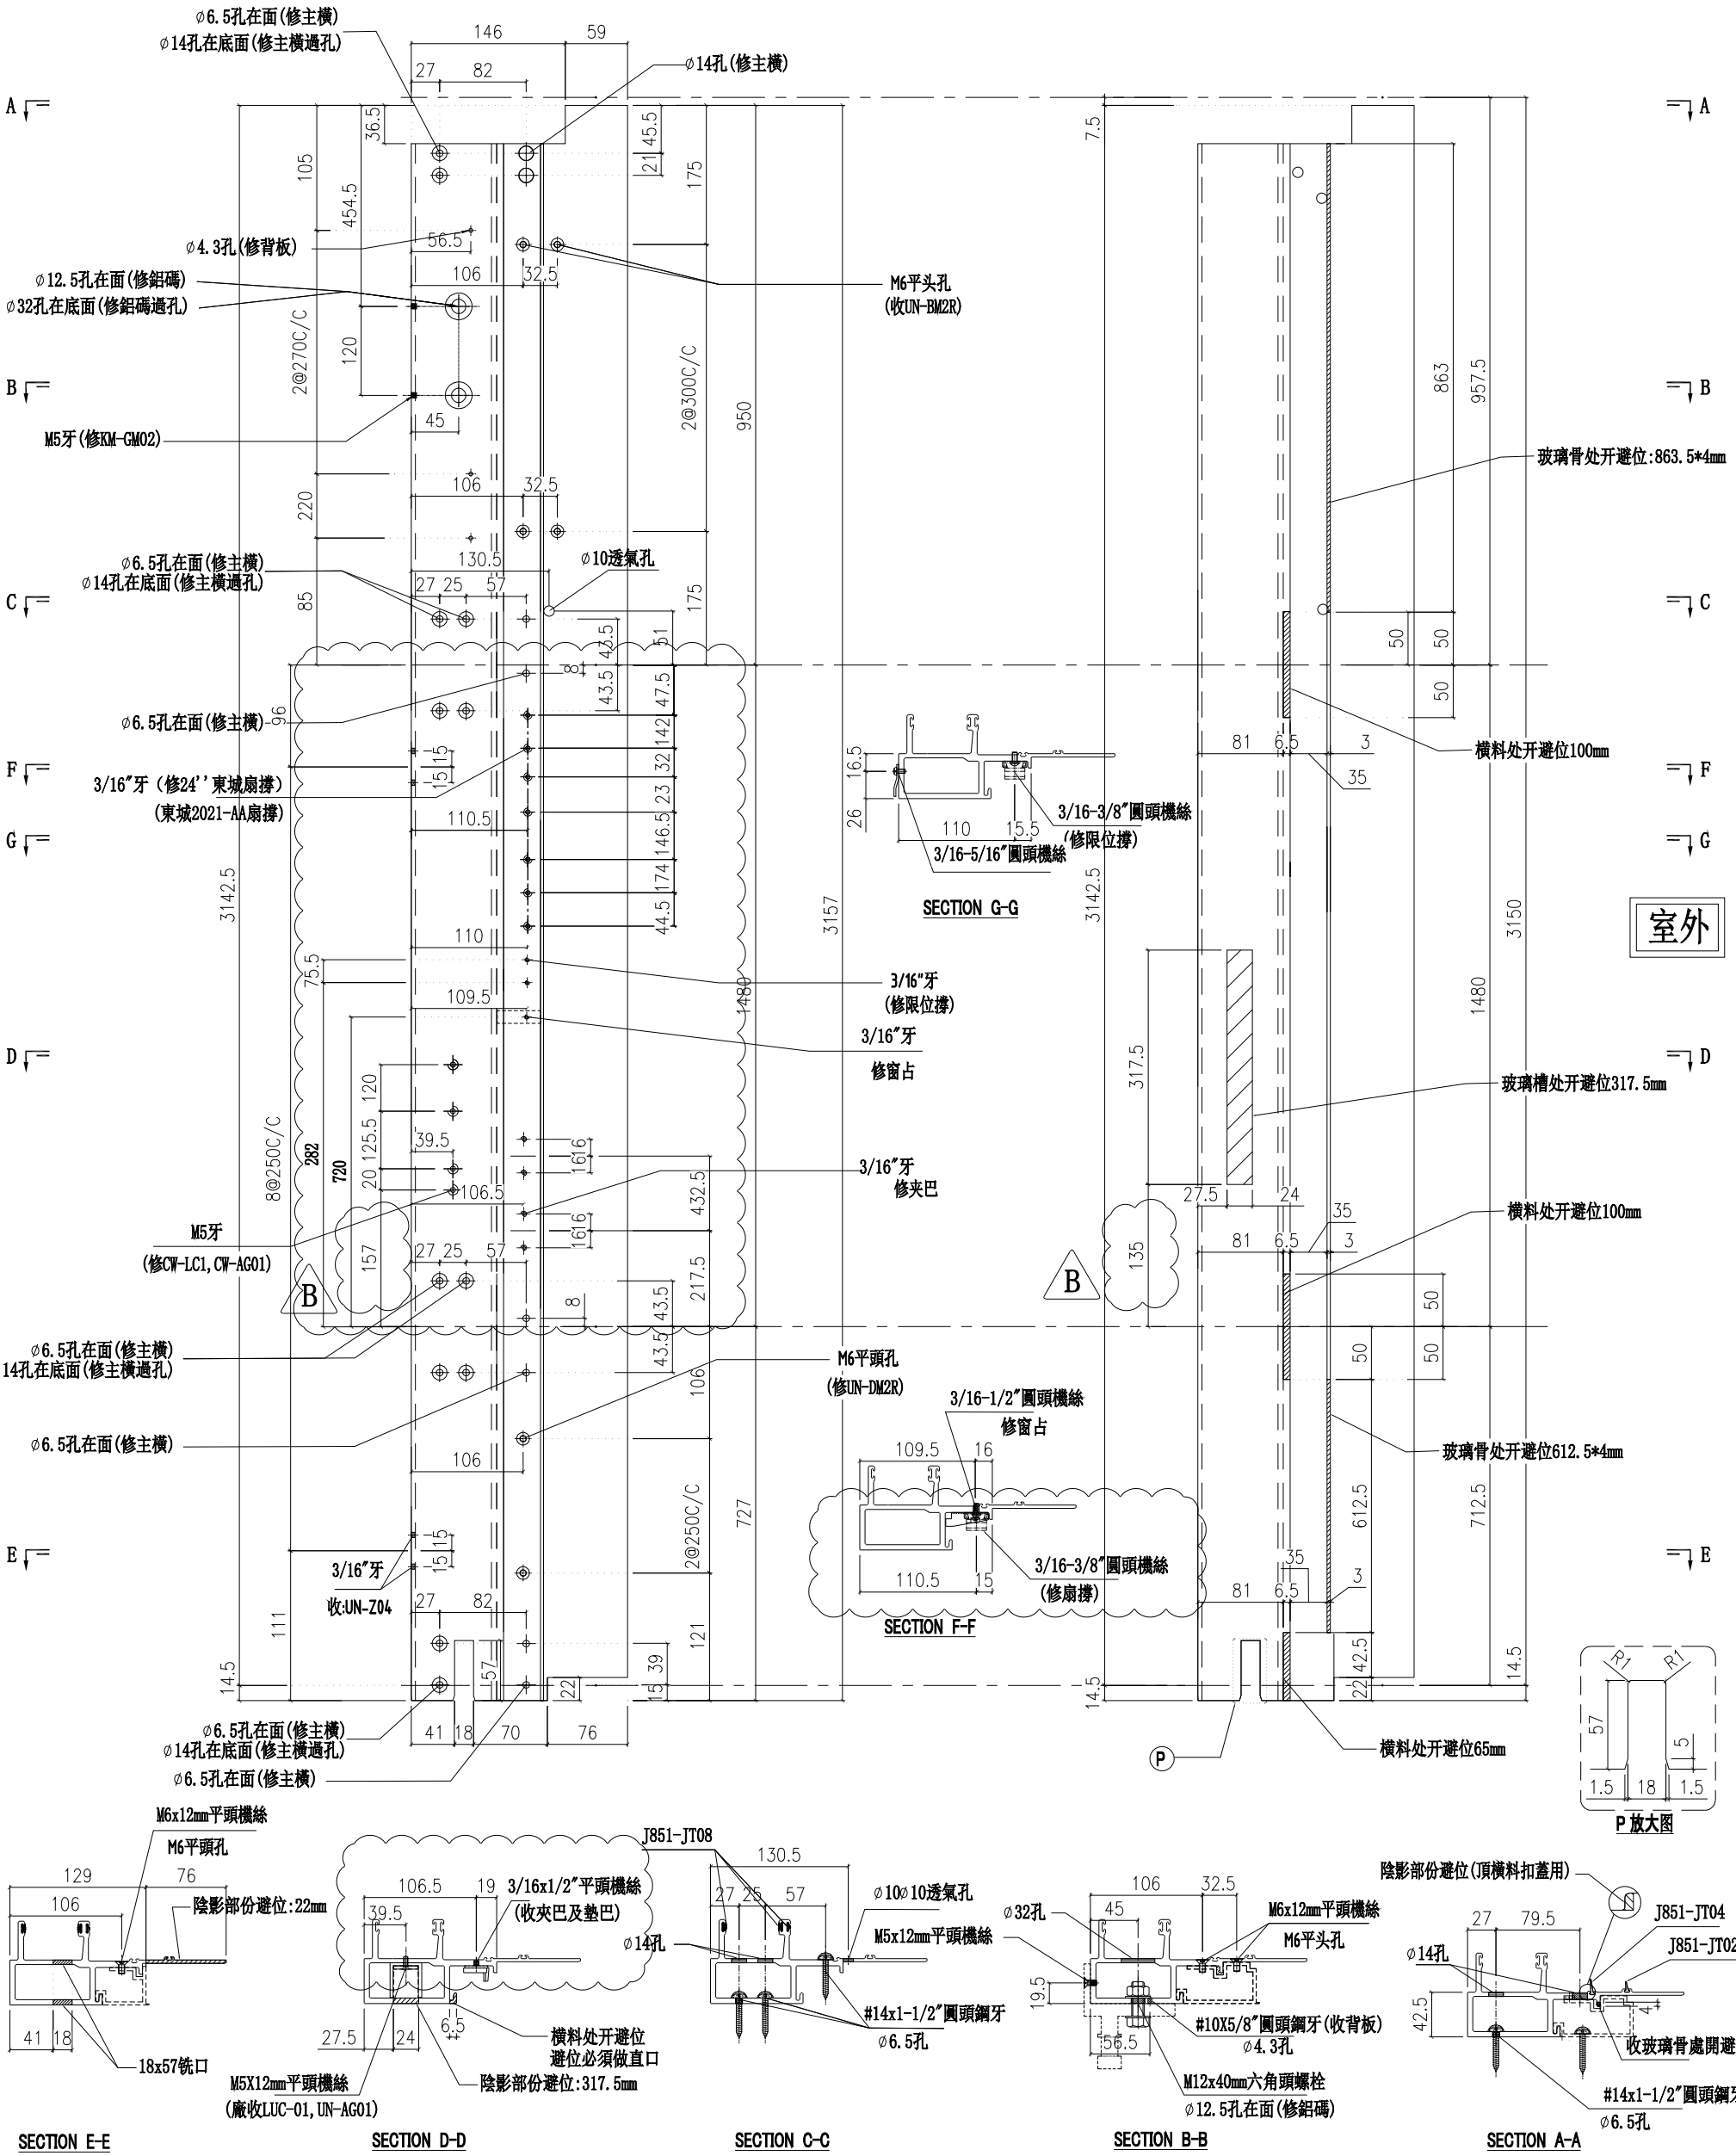

名稱	生公企	制圖	陳俊賢	2022.2.13	修改	A	B	
材料	X85973	復核	謝永林	2022.4.3	日期	2022.5.13	2022.7.14	
顏色	JMQ213457(三塗)	批準	胡哥		圖號	X85973-01Z		


美特鋁質 有限公司
MIDI Aluminium Fabricator Ltd.

請用A3打印

樓層	數量	總數	位置	樓層
3	1	3	CW-PRMB06	11F-15F

A版依據EI4825修改攔河槽高度

工程號	J853	地盤	延坪道住宅

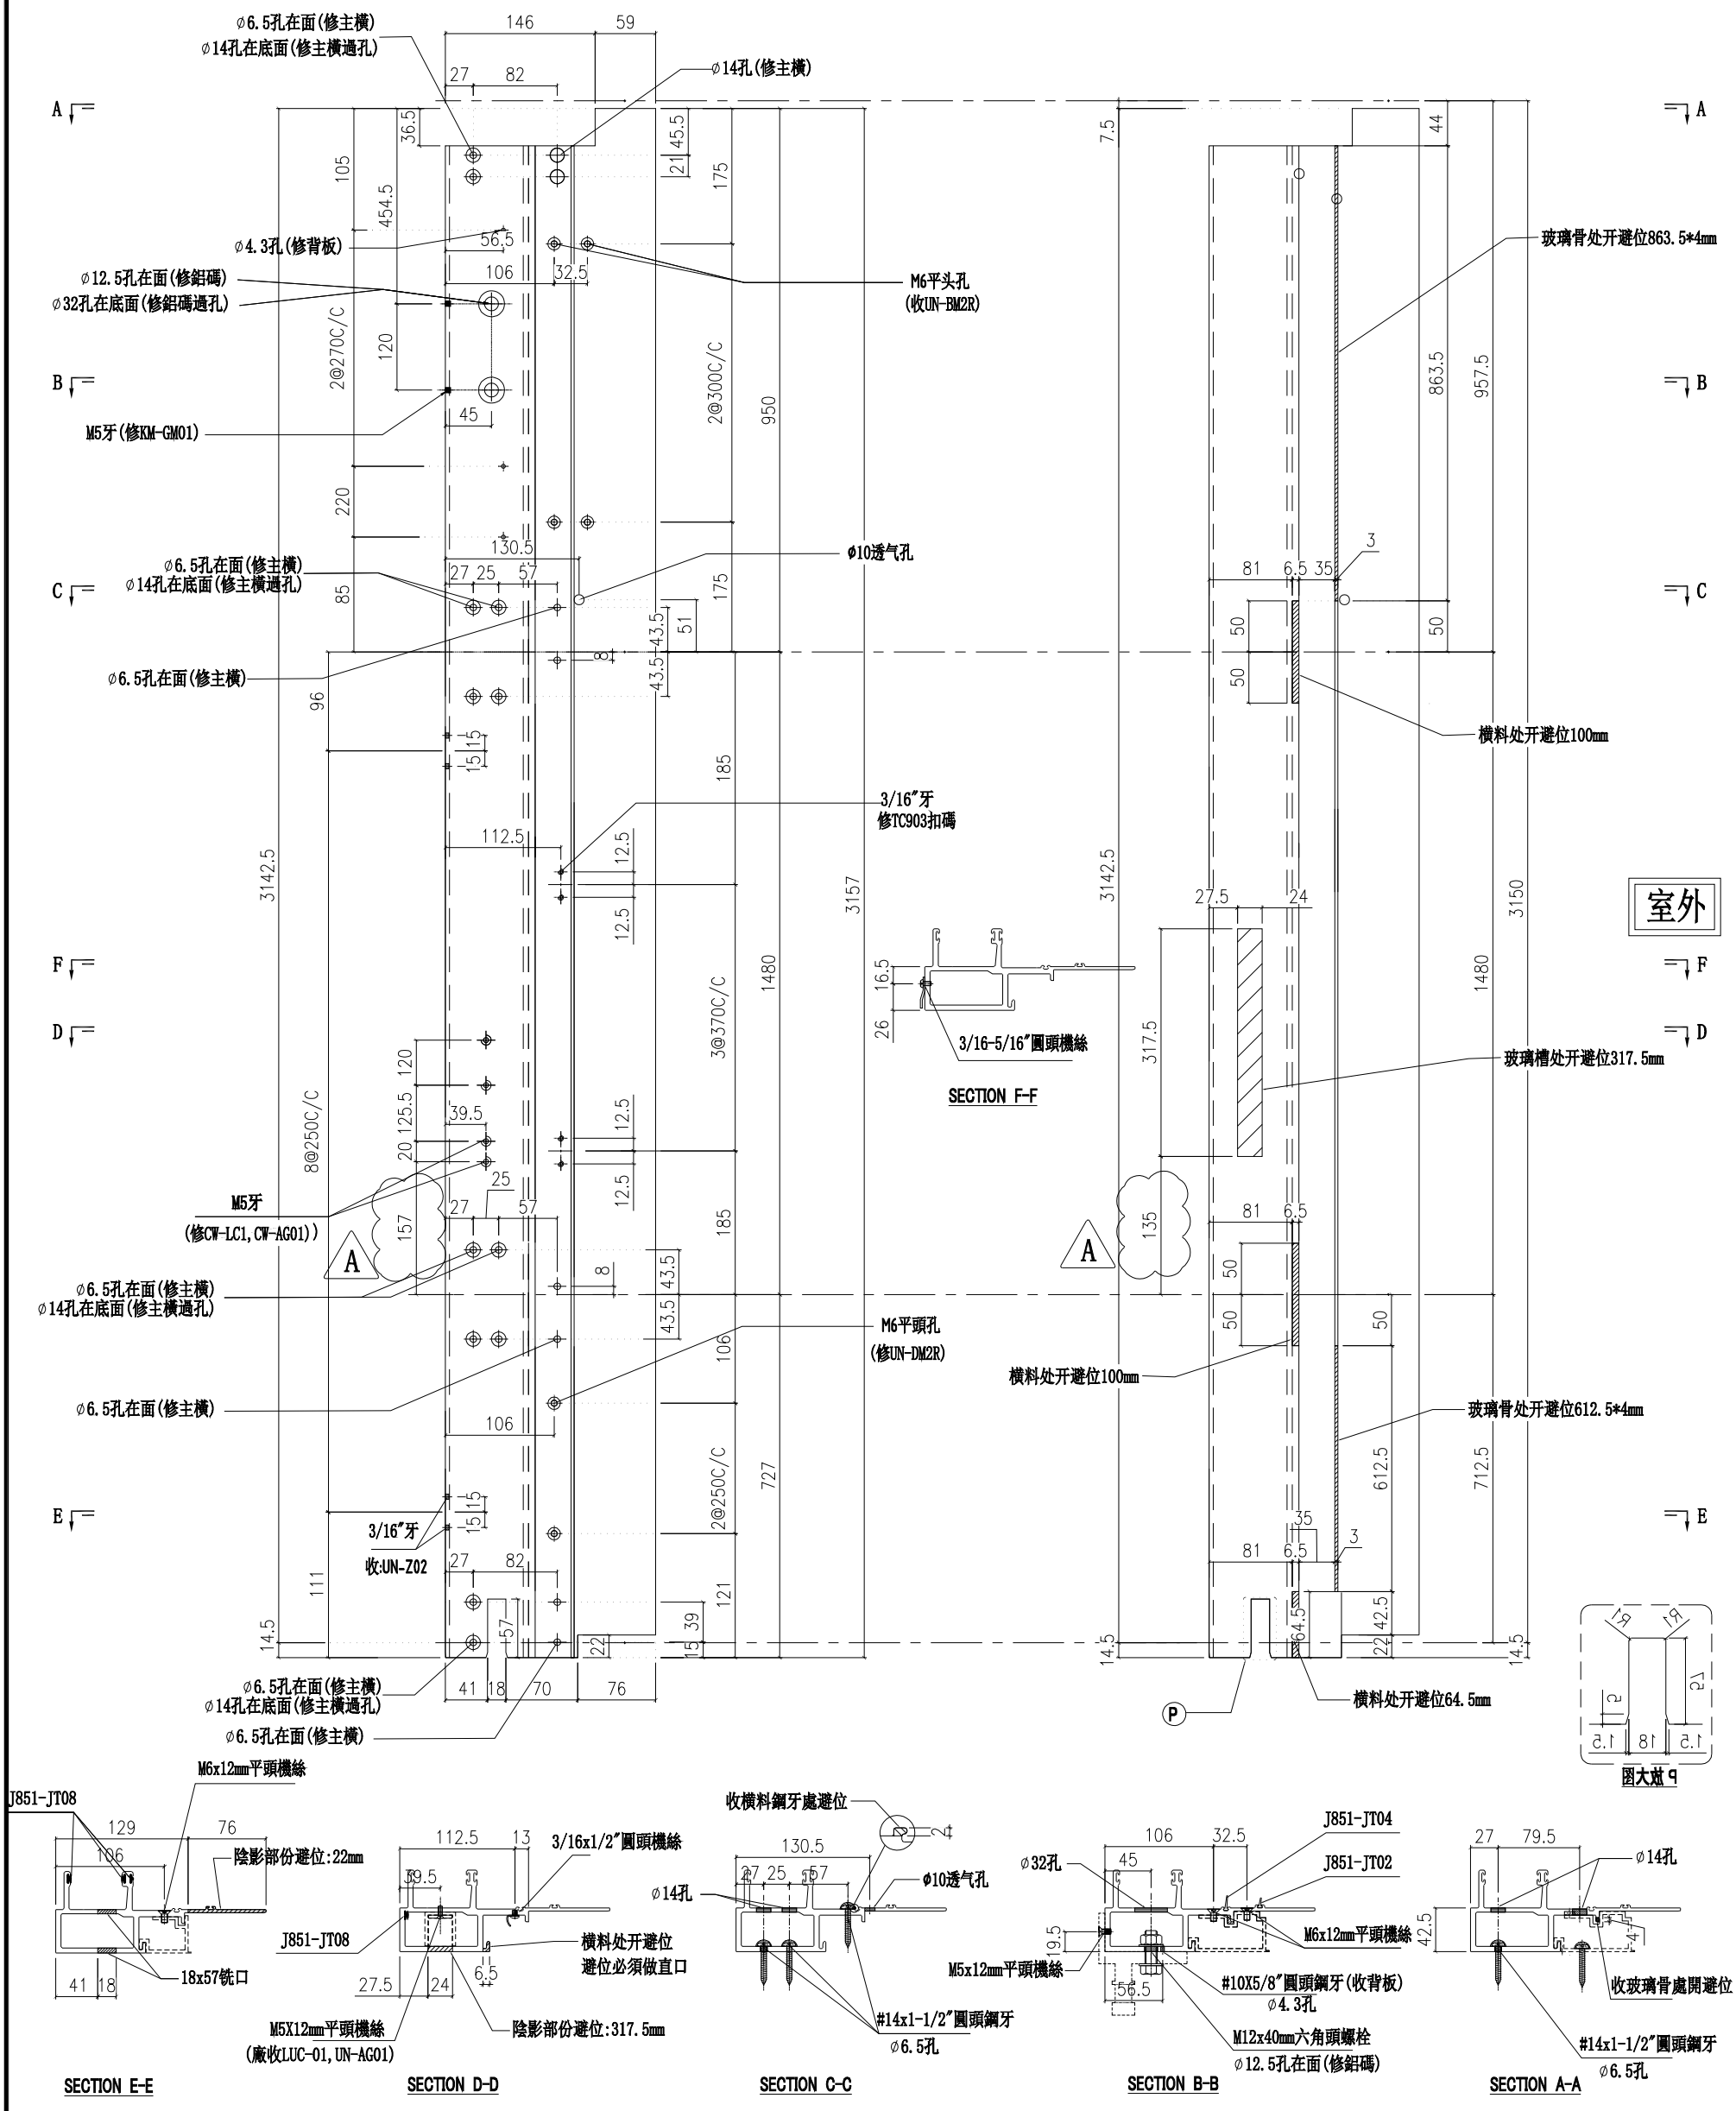

名稱	生公企	制圖	陳俊賢	2022.2.13	修改	A		
材料	X85973	復核	謝永林	2022.4.3	日期	2022.7.14		
顏色	JMQ213457(三塗)	批準	胡哥		圖號	X85973-02		

美特鋁質 有限公司
MIDI Aluminium Fabricator Ltd.


工程號	J853	地盤	延坪道住宅


請用A3打印

樓層	數量	總數	位置	樓層
3	1	3	CW-PLBG06	11F-15F
6	1	6	CW-PLBG06	17F-22F

B版依據EI4825修改攔河槽高度

修改夾巴高度

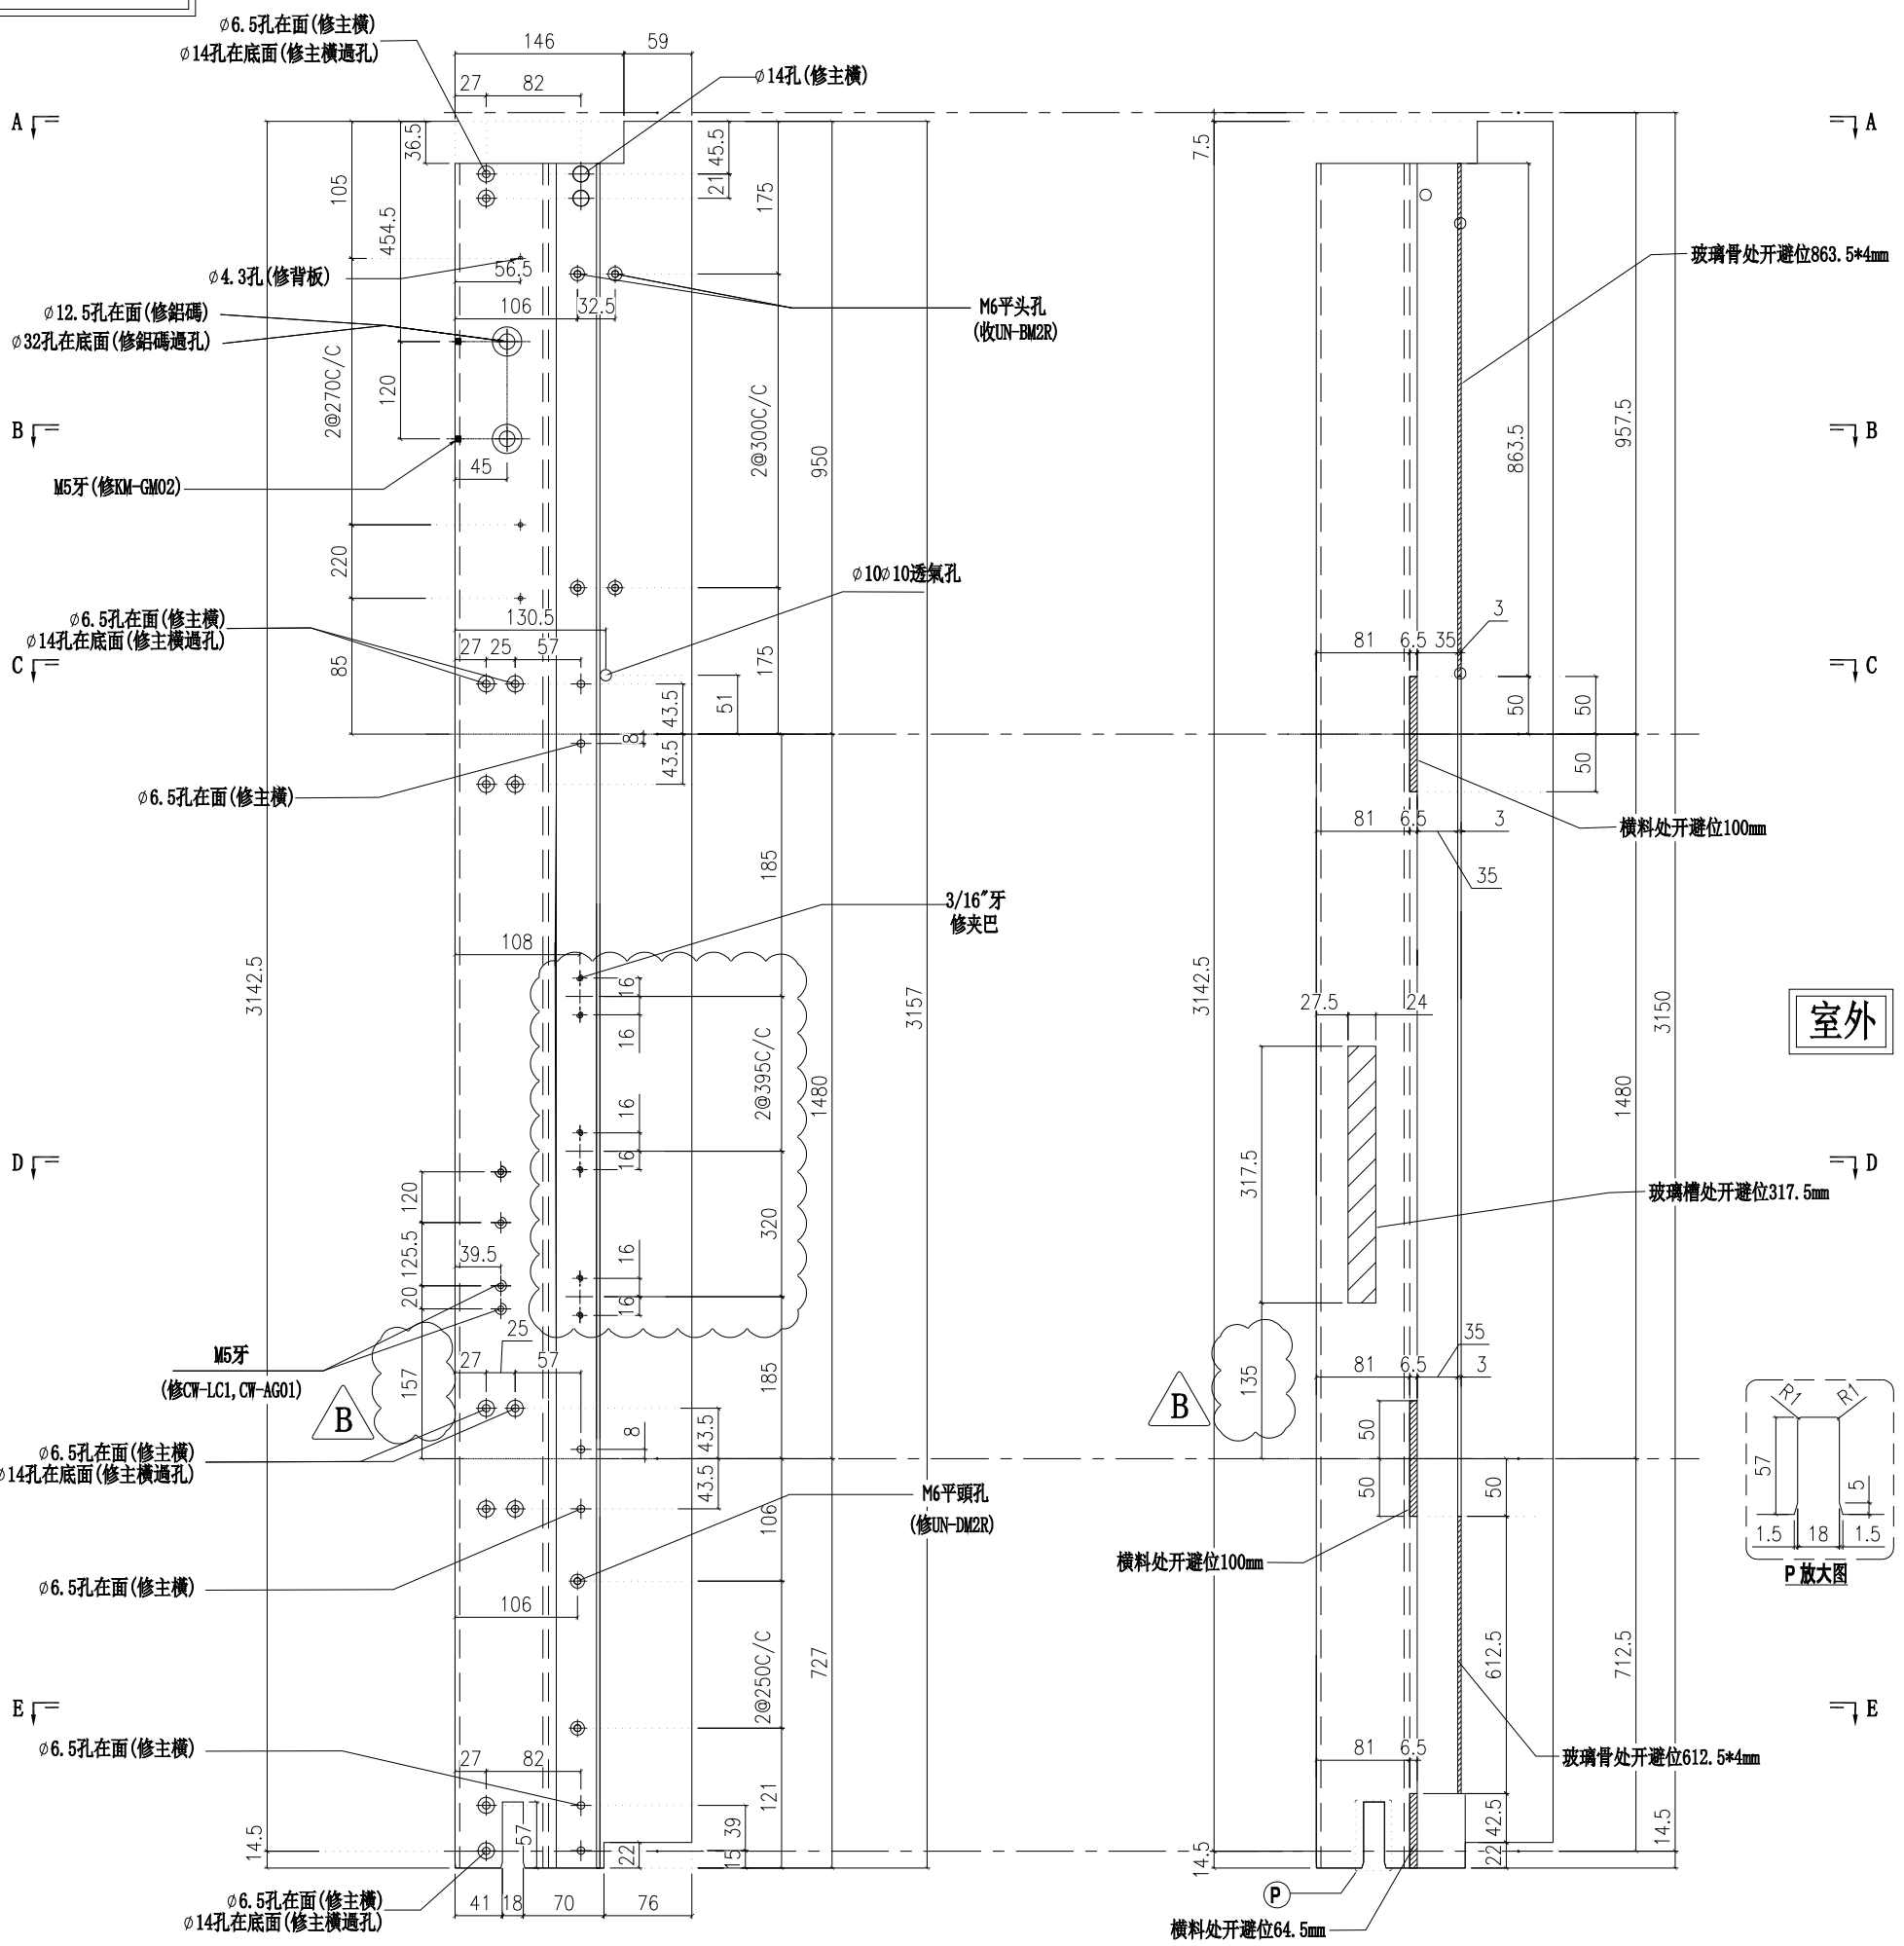

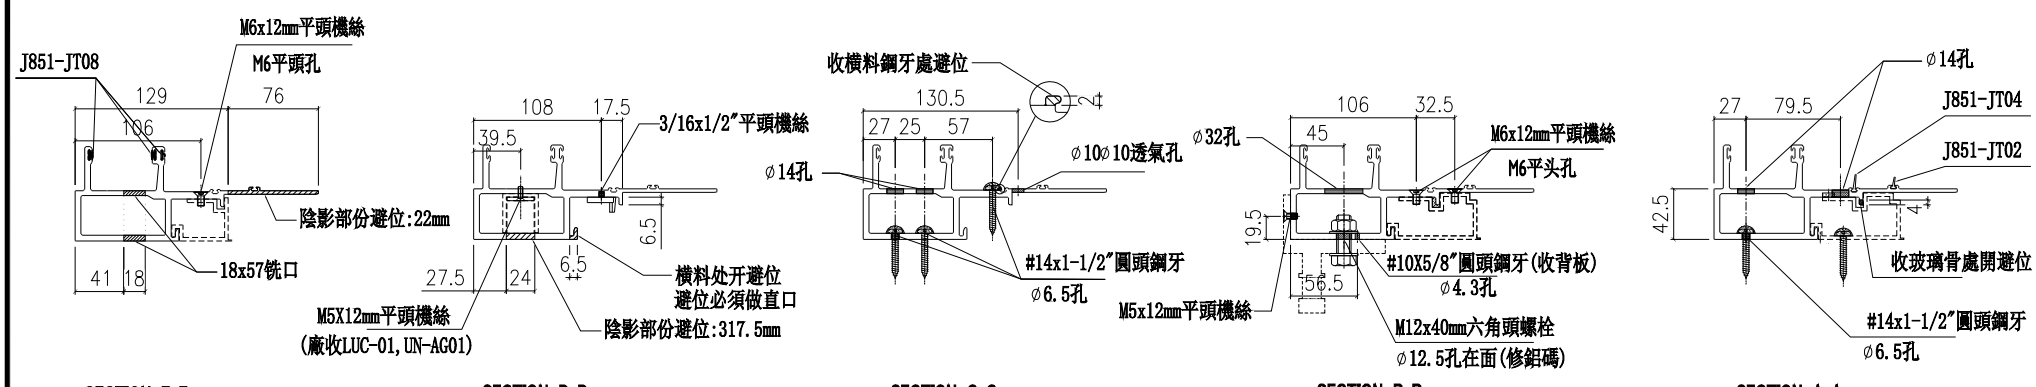

名稱	生公企	制圖	陳俊賢	2022.2.13	修改	A	B	
材料	X85973	復核	謝永林	2022.4.3	日期	2022.5.2	2022.7.14	
顏色	JMQ213457(三塗)	批準	胡哥		圖號	X85973-03		

美特鋁質 有限公司
MIDI Aluminium Fabricator Ltd.


工程號	J853	地盤	延坪道住宅

請用A3打印

樓層	數量	總數	位置	樓層
1	1	1	CW-PTMB06a	16F
1	1	1	CW-PTMB06a	16F
2	2	4	CW-PTMB06a	16F,25F

B版依據EI4825修改攔河槽高度

修改窗佔及夾巴,扇撐高度

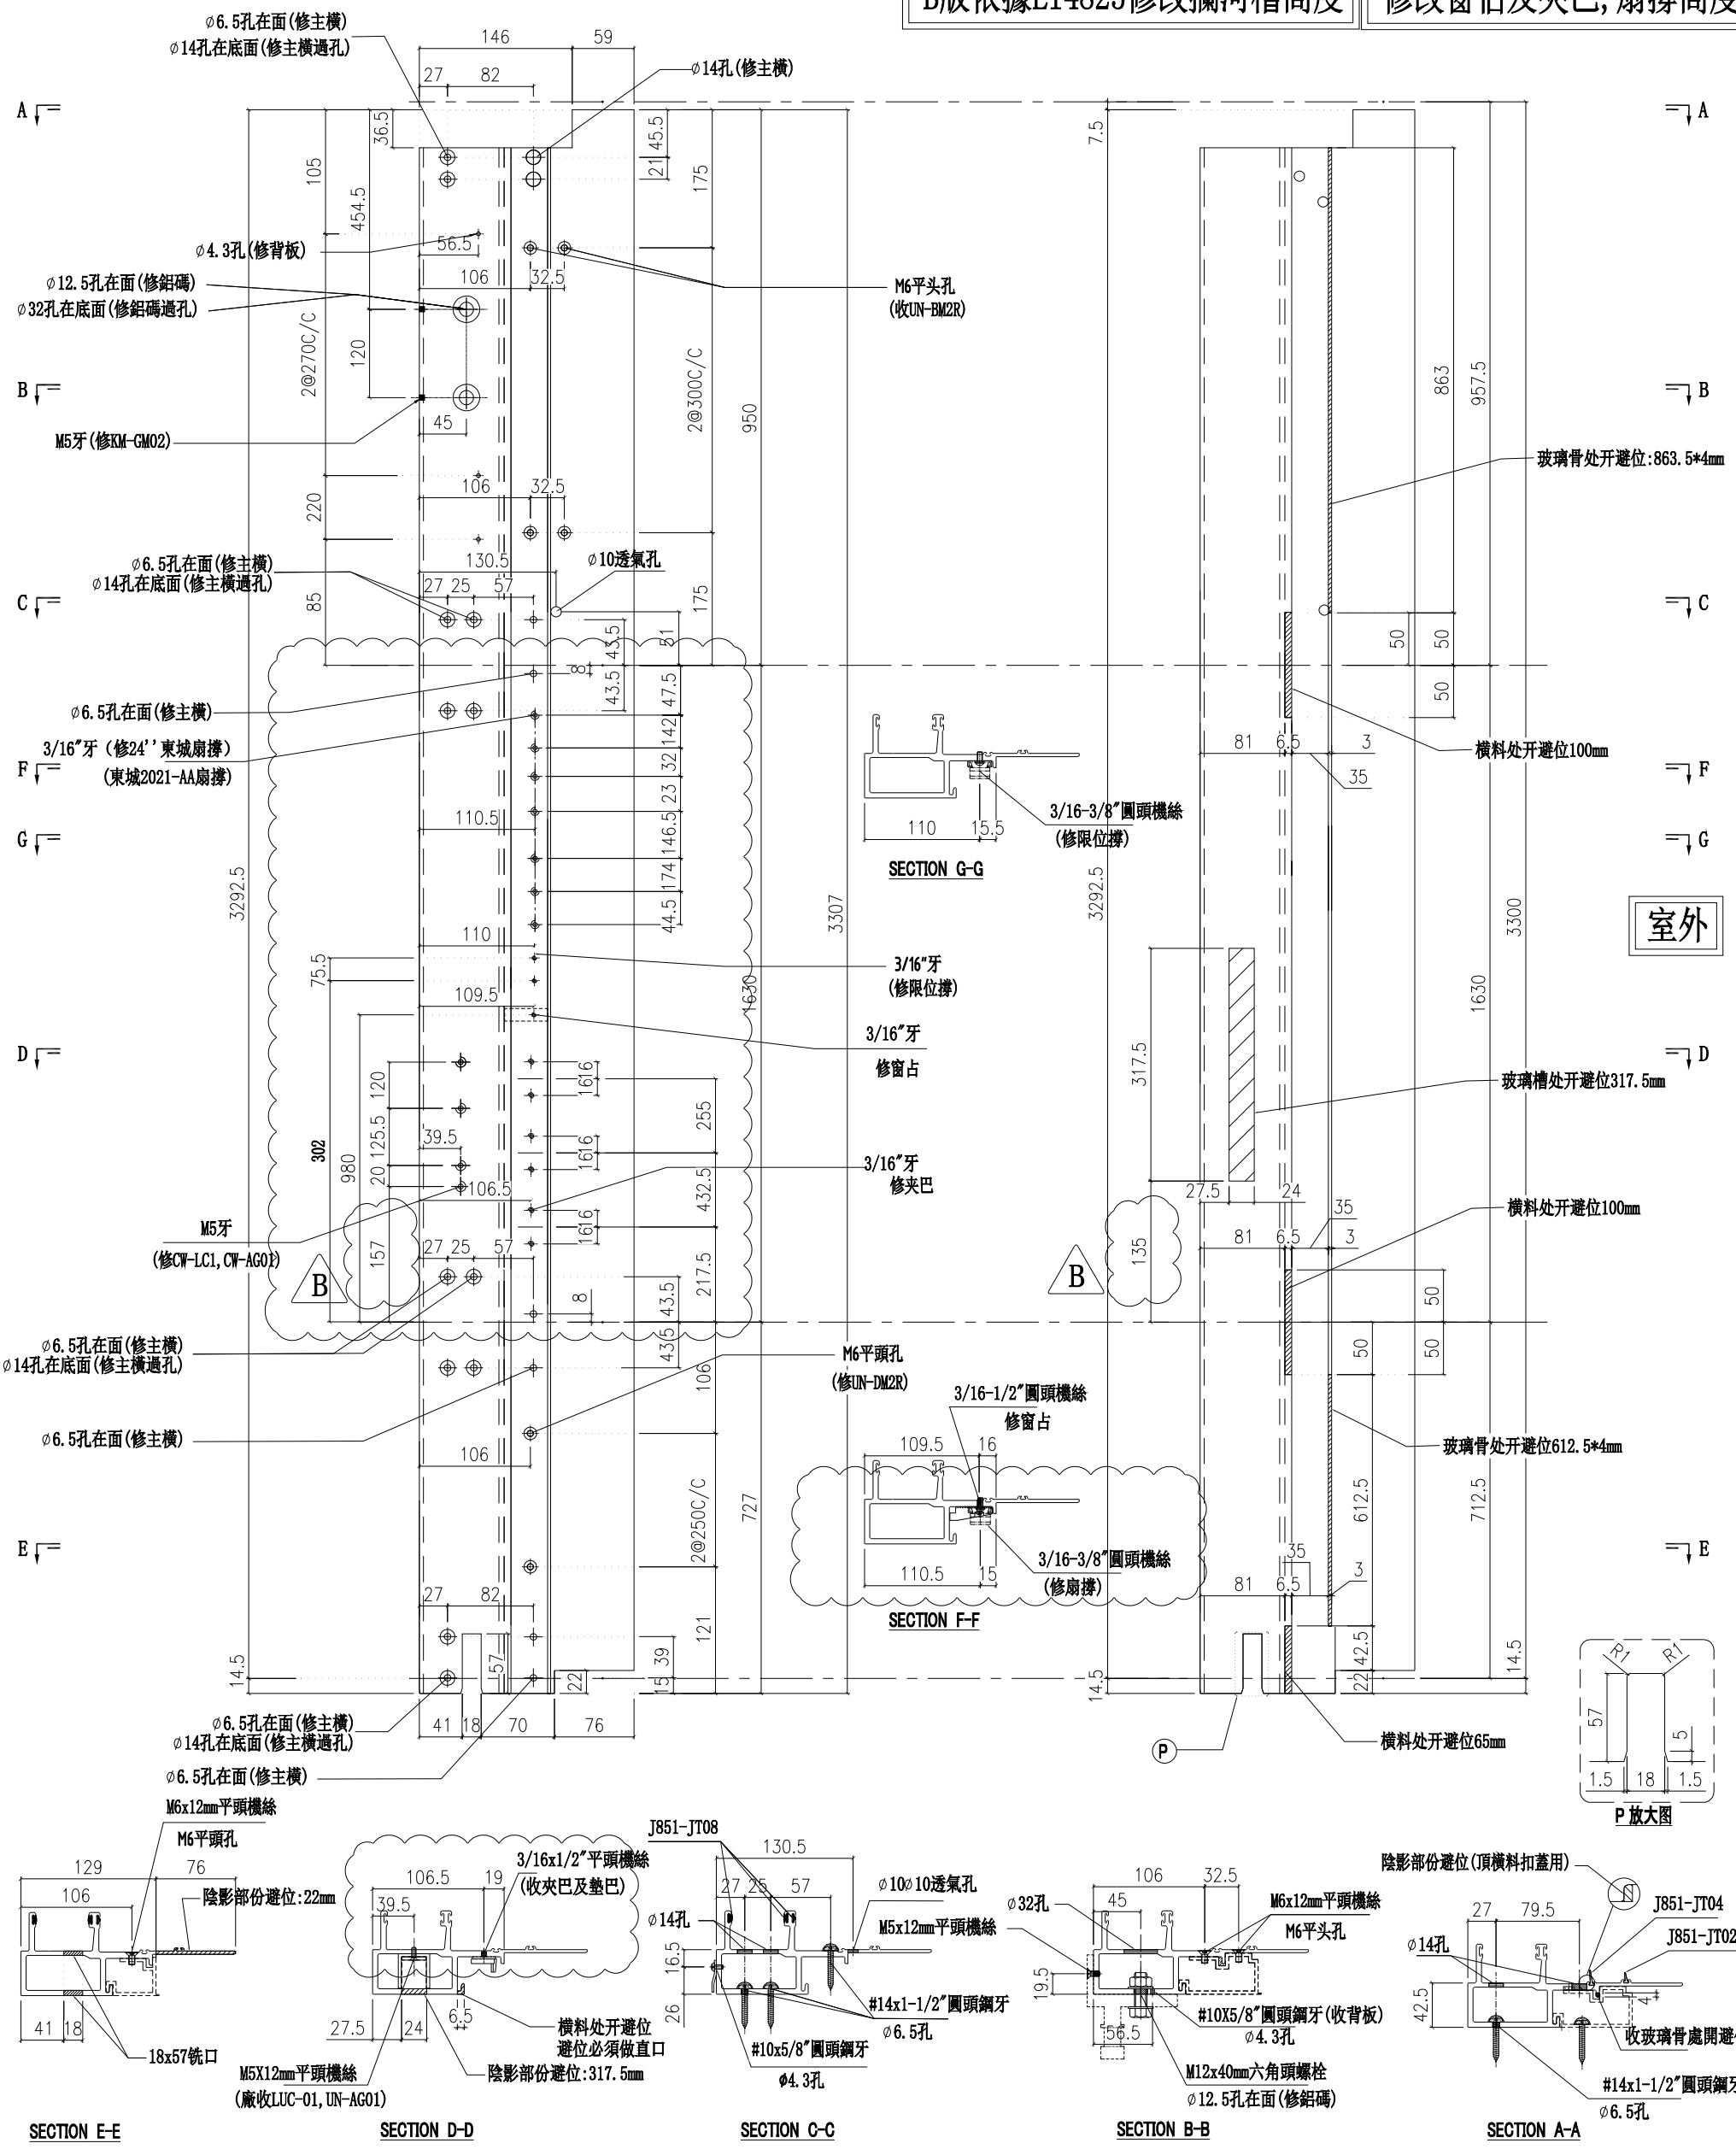

名稱	生公企	制圖	陳俊賢	2022.2.13	修改	A	B	
材料	X85973	復核	謝永林	2022.4.3	日期	2022.5.13	2022.7.14	
顏色	JMQ213457(三塗)	批準	胡哥		圖號	X85973-01a		

美特鋁質 有限公司
MIDI Aluminium Fabricator Ltd.


工程號	J853	地盤	延坪道住宅

請用A3打印

樓層	數量	總數	位置	樓層
1	1	1	CW-PTMG06a	16F
1	1	1	CW-PTMG06a	16F
2	2	4	CW-PTMG06a	16F,25F

修改窗佔及夾巴,扇撐高度

B版依據EI4825修改攔河槽高度

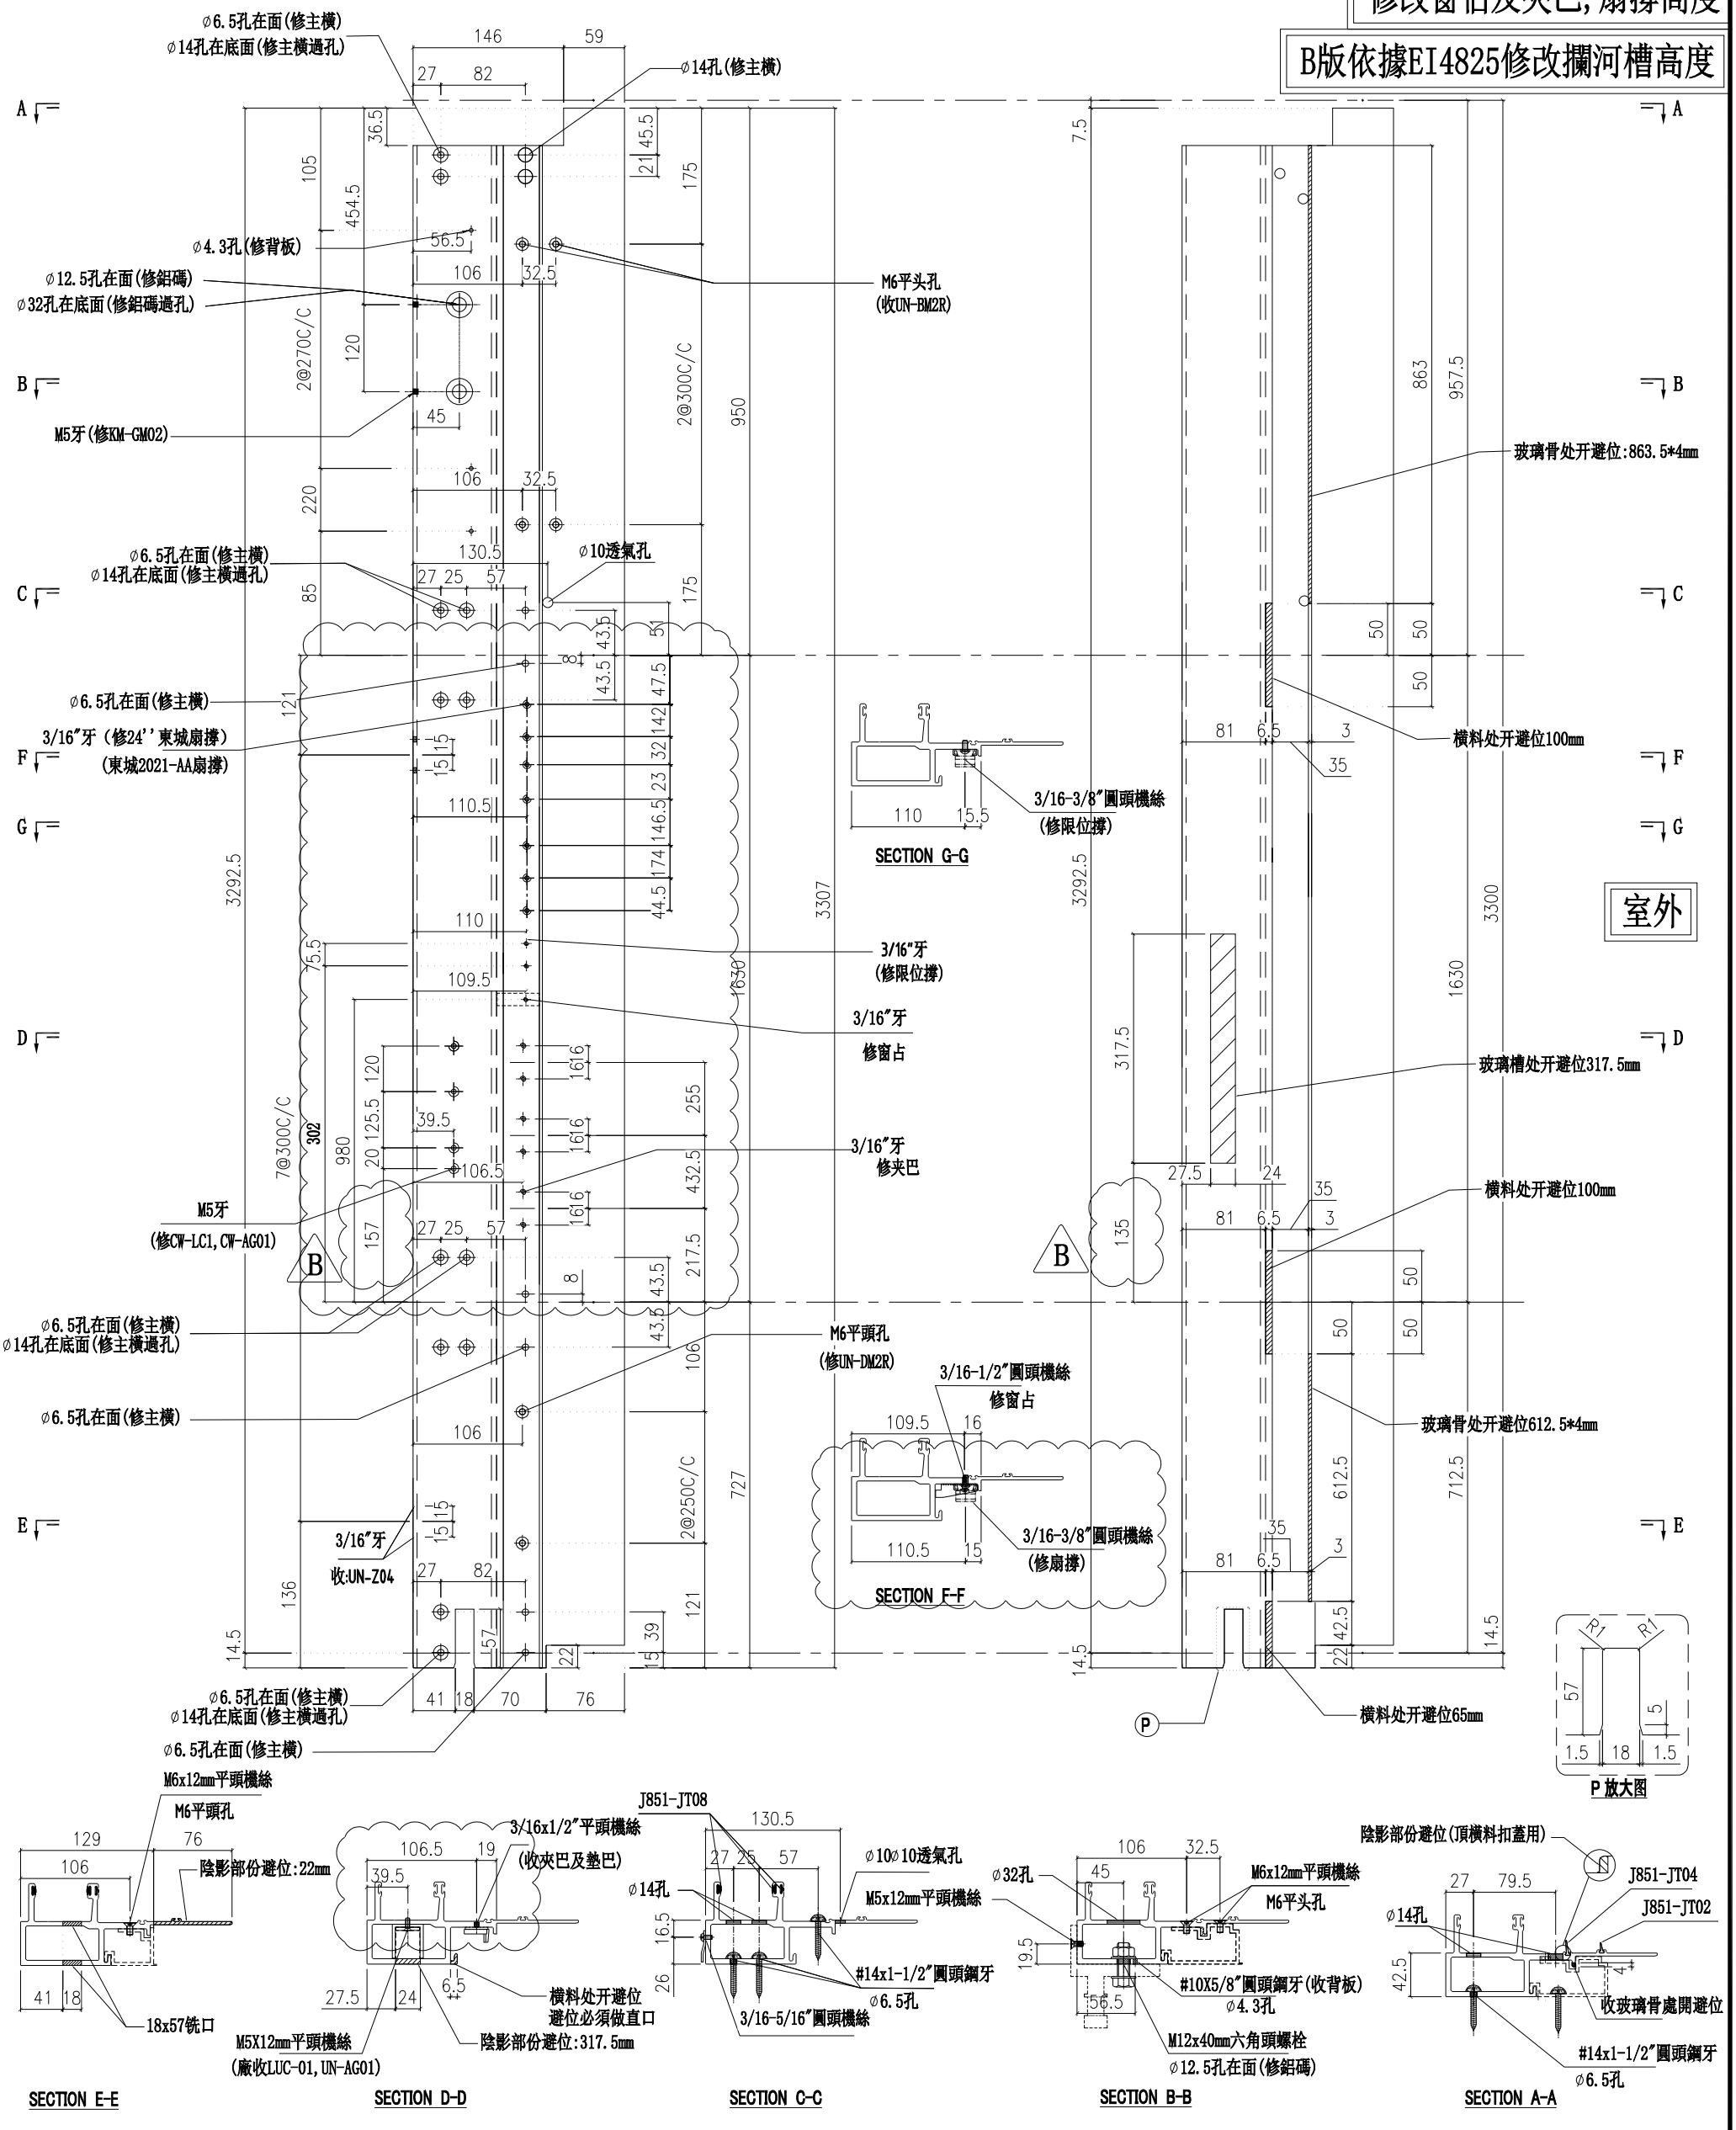


名稱	生公企	制圖	陳俊賢	2022.2.13	修改	A	B	
材料	X85973	復核	謝永林	2022.4.3	日期	2022.5.13	2022.7.14	
顏色	JMQ213457(三塗)	批準	胡哂		圖號	X85973-01aZ		

美特鋁質 有限公司
MIDI Aluminium Fabricator Ltd.

工程號	J853	地盤	延坪道住宅

請用A3打印	樓層	數量	總數	位置	樓層
	1	1	1	CW-PRMG06a	5F

A版依據EI4825修改攔河槽高度

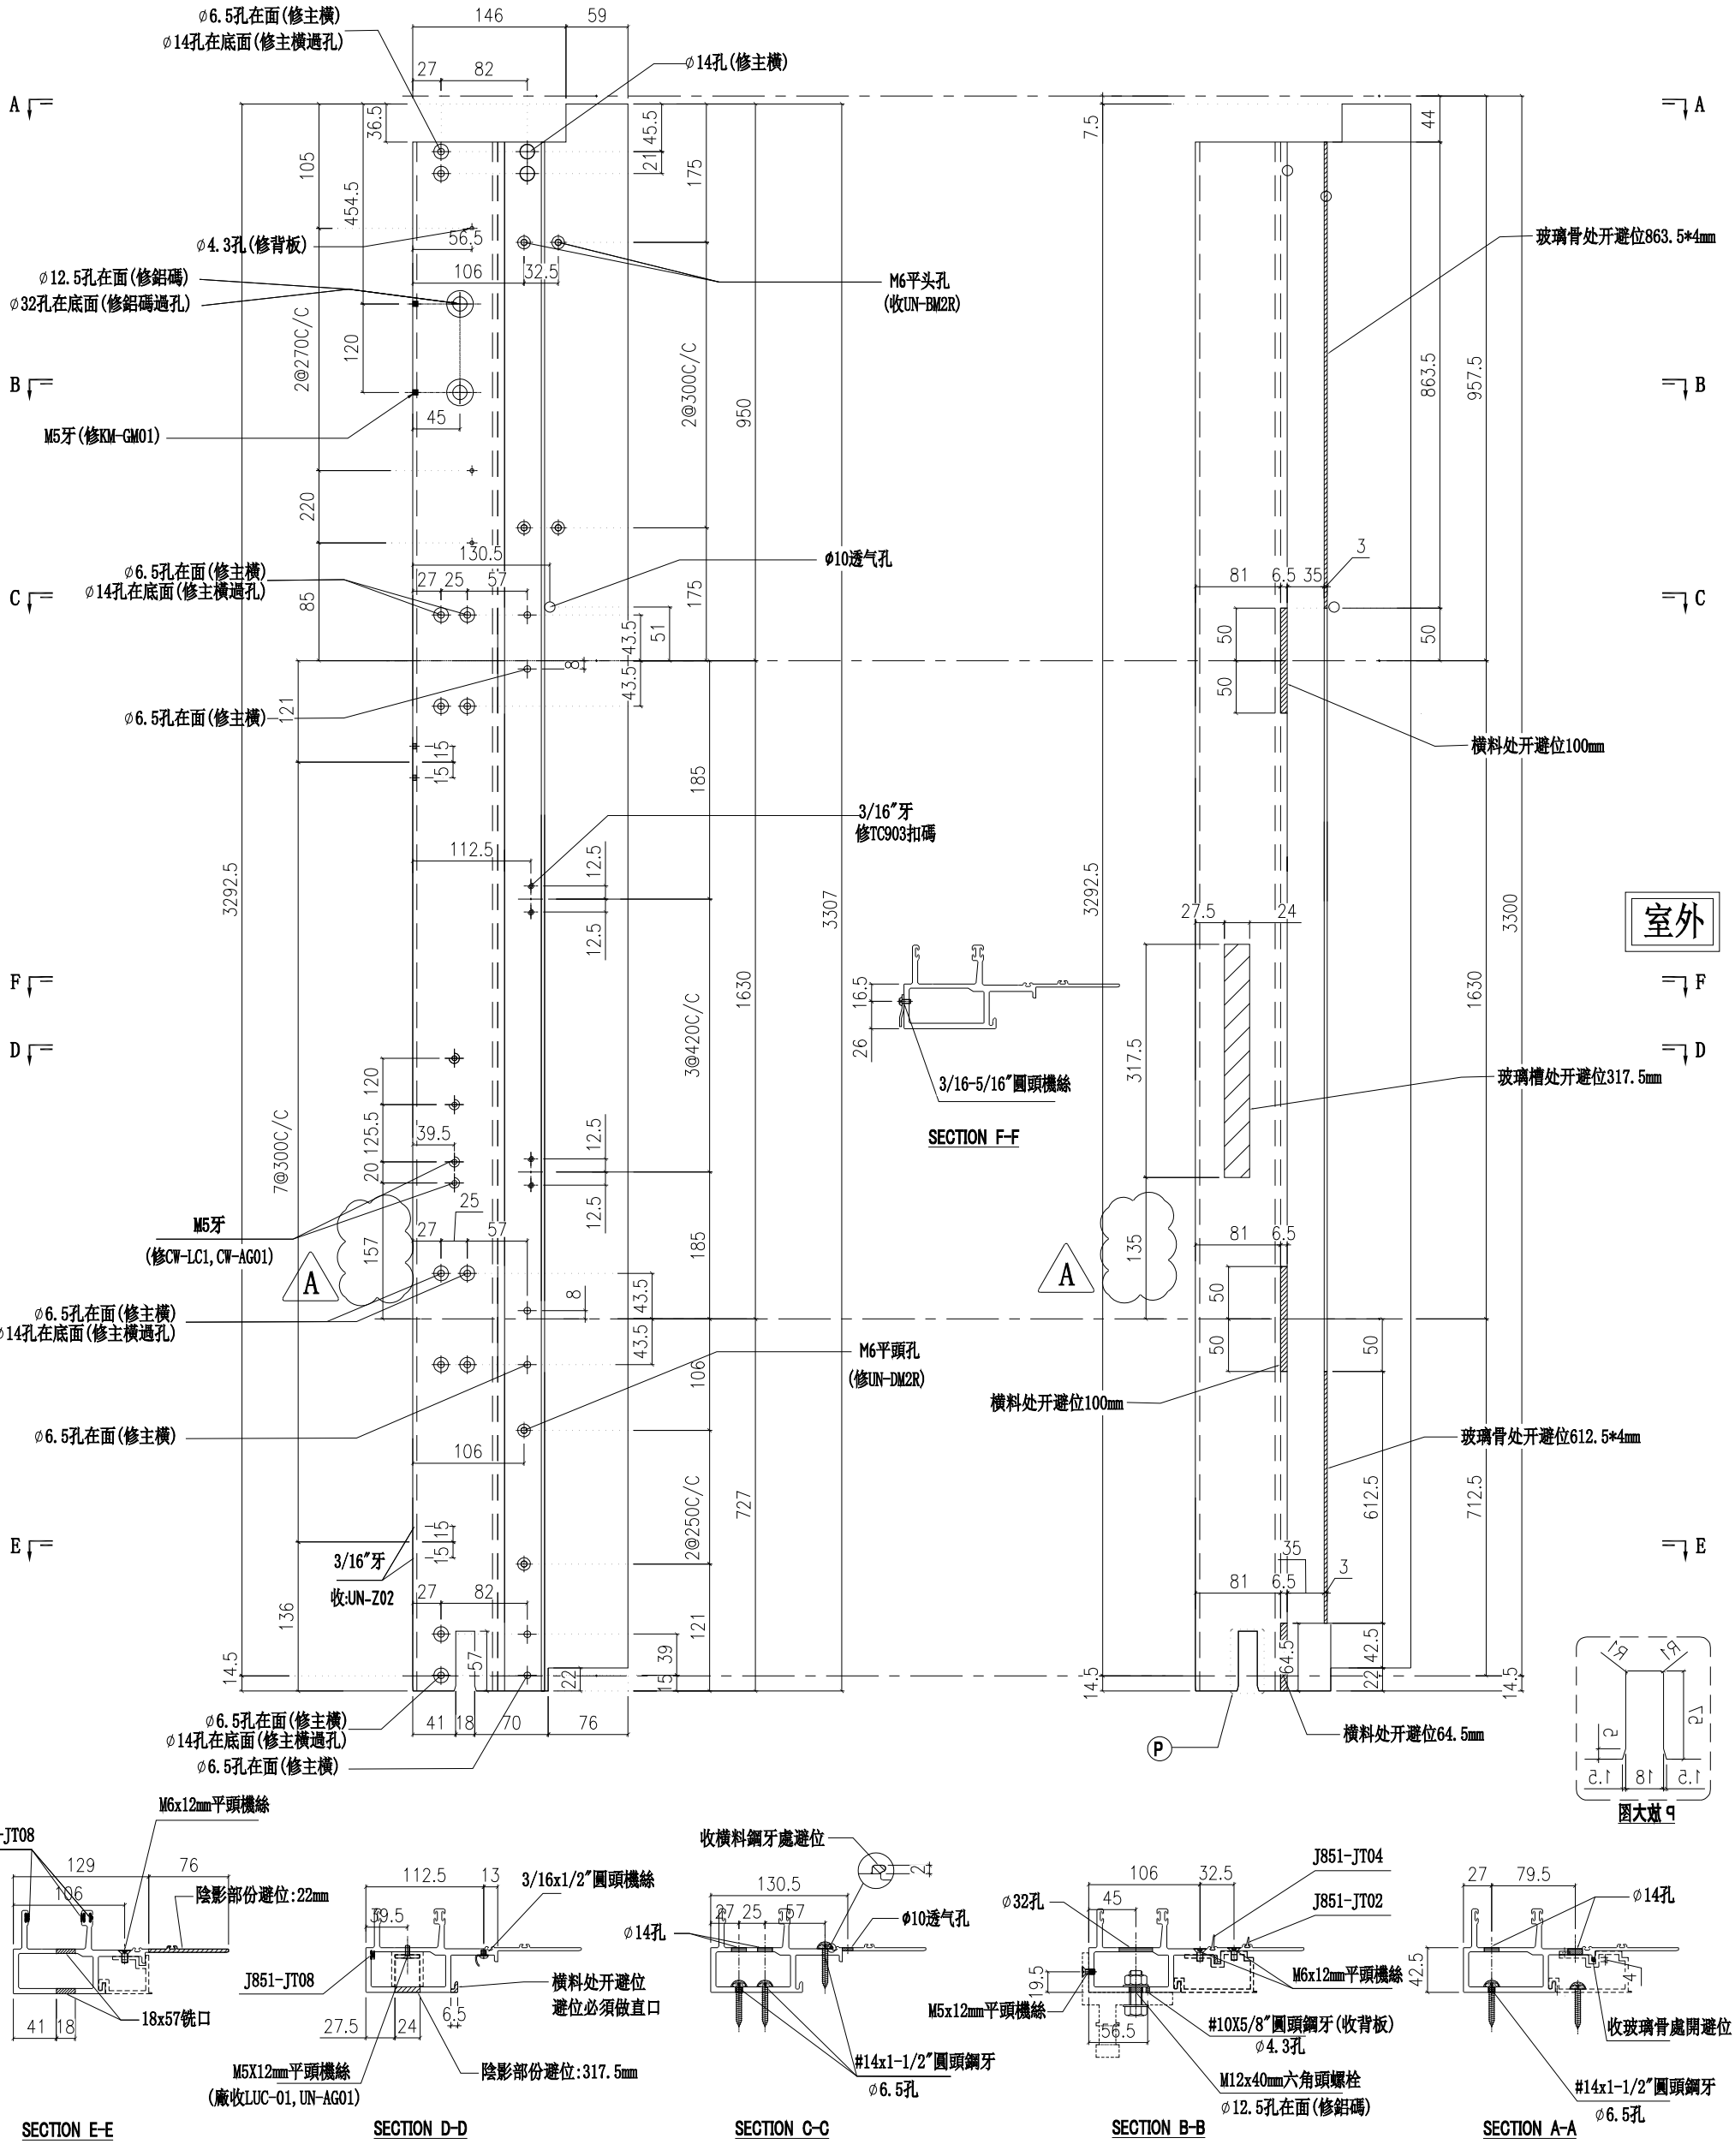

名稱	生公企	制圖	陳俊賢	2022.2.13	修改	A		
材料	X85973	復核	謝永林	2022.4.3	日期	2022.7.14		
顏色	JMQ213457(三塗)	批準	胡哥		圖號	X85973-02a		

美特鋁質 有限公司
MIDI Aluminium Fabricator Ltd.


工程號	J853	地盤	延坪道住宅


請用A3打印

樓層	數量	總數	位置	樓層
1	1	1	CW-PLBG06a	25F
1	1	1	CW-PLBG06a	25F

B版依據EI4825修改攔河槽高度

修改夾巴高度

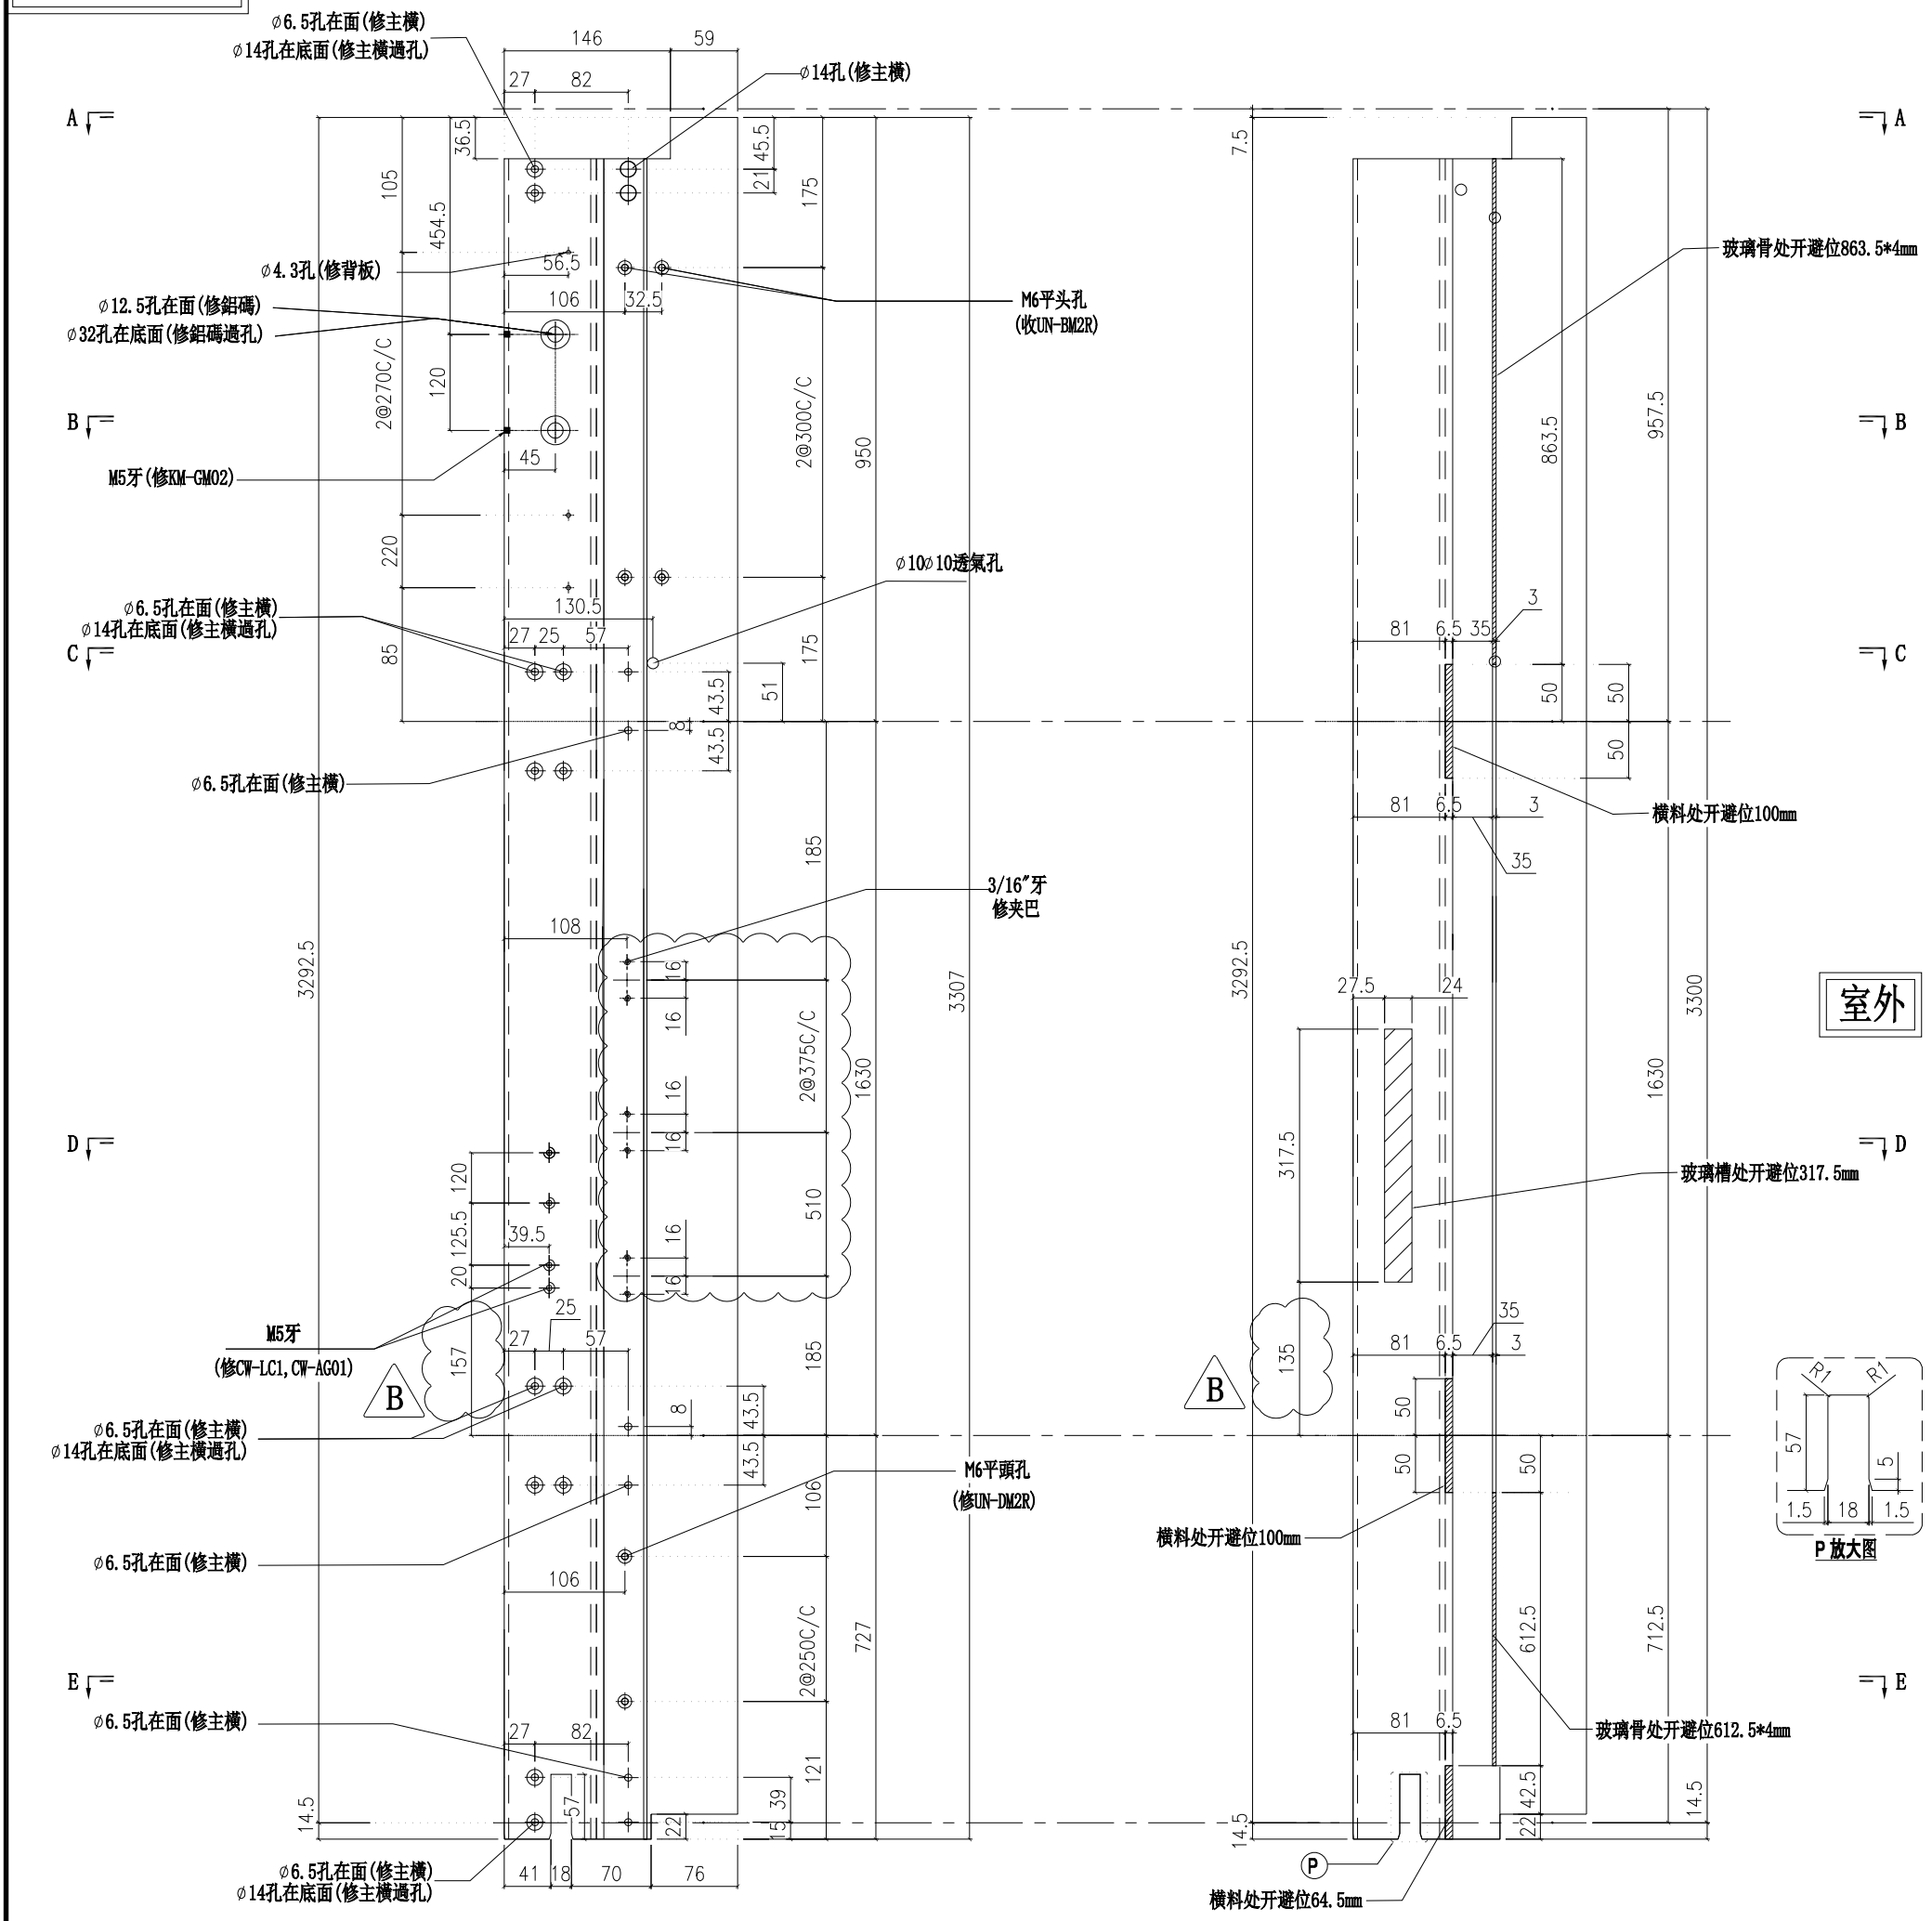

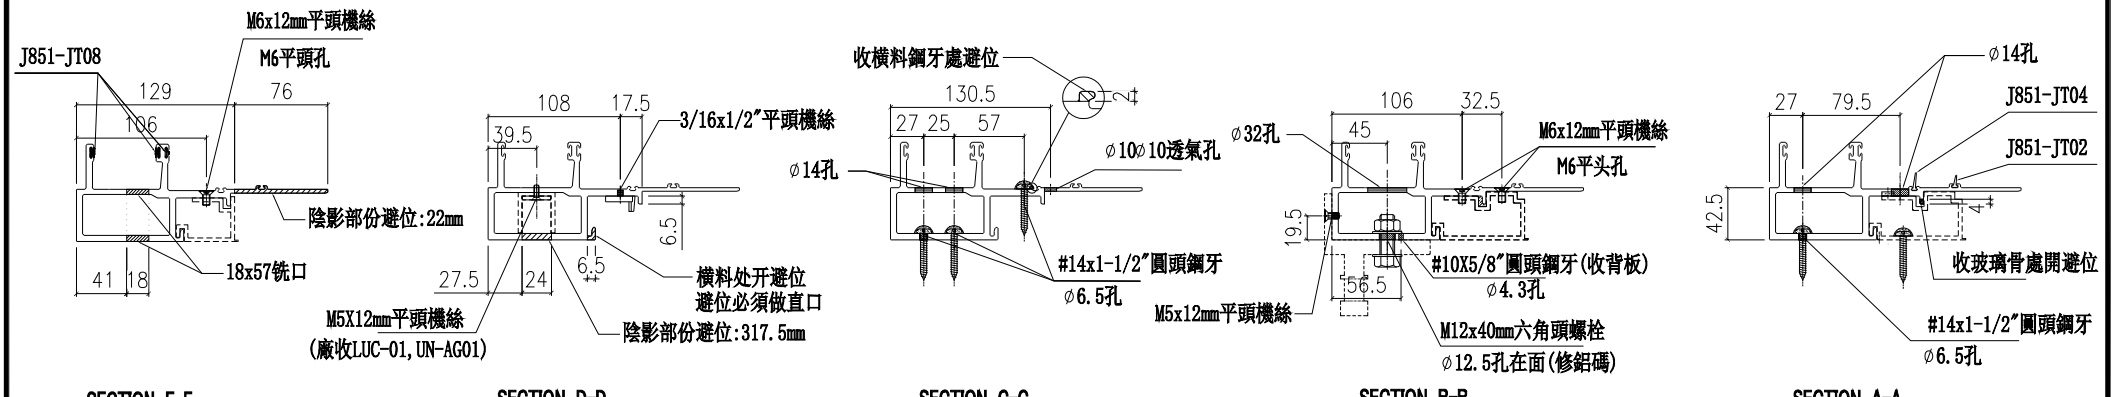

SECTION E-E　SECTION D-D　SECTION C-C　SECTION B-B　SECTION A-A

名稱	生公企	制圖	陳俊賢	2022.2.13	修改	A	B	
材料	X85973	復核	謝永林	2022.4.3	日期	2022.5.2	2022.7.14	
顏色	JMQ213457(三塗)	批準	胡哥		圖號	X85973-03a		


美特鋁質 有限公司
MIDI Aluminium Fabricator Ltd.

工程號	J853	地盤	延坪道住宅

請用A3打印

樓層	數量	總數	位置	樓層
1	2	2	CW-PTMG06b	23F
1	1	1	CW-PTBG20b	23F

B版依據EI4825修改攔河槽高度　修改窗佔及夾巴,扇撐高度

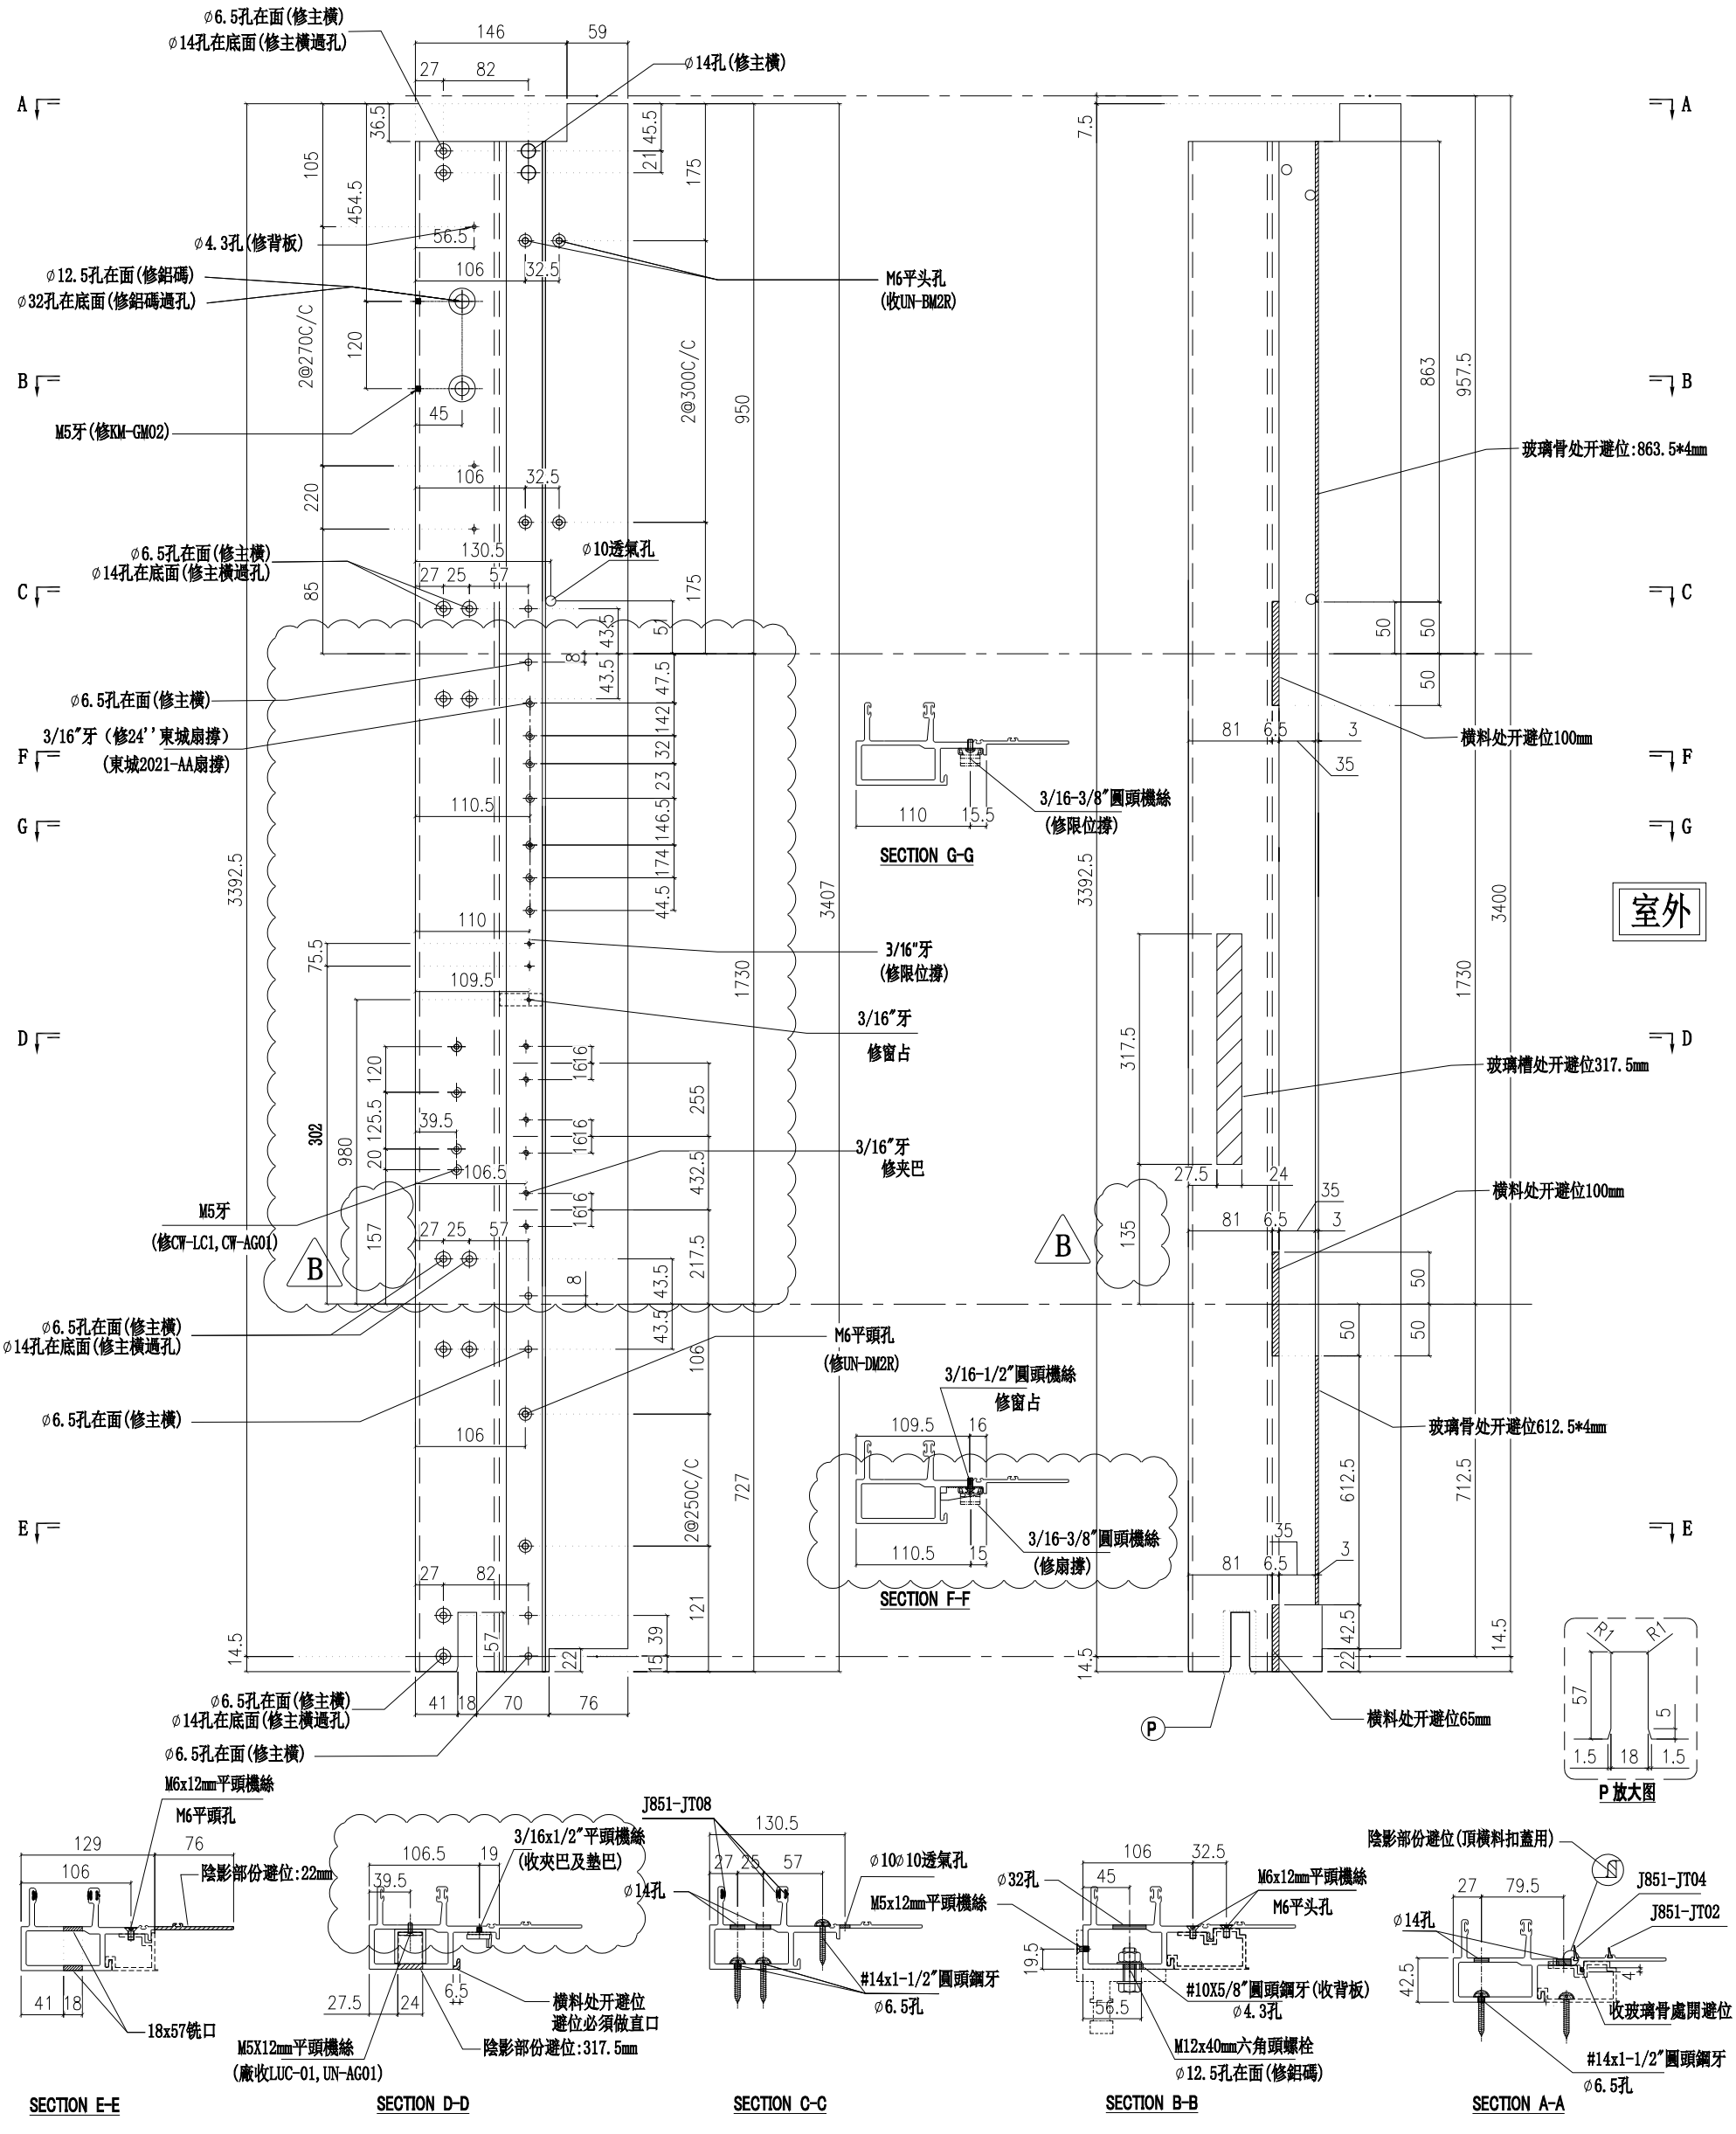

名稱	生公企	制圖	陳俊賢	2022.2.13	修改	A	B	
材料	X85973	復核	謝永林	2022.4.3	日期	2022.5.13	2022.7.14	
顏色	JMQ213457(三塗)	批準	胡哥		圖號	X85973-01b		

美特鋁質 有限公司
MIDI Aluminium Fabricator Ltd.


工程號	J853	地盤	延坪道住宅

請用A3打印

樓層	數量	總數	位置	樓層
1	2	2	CW-PTMG06b	23F

修改窗佔及夾巴,扇撐高度

B版依據EI4825修改攔河槽高度

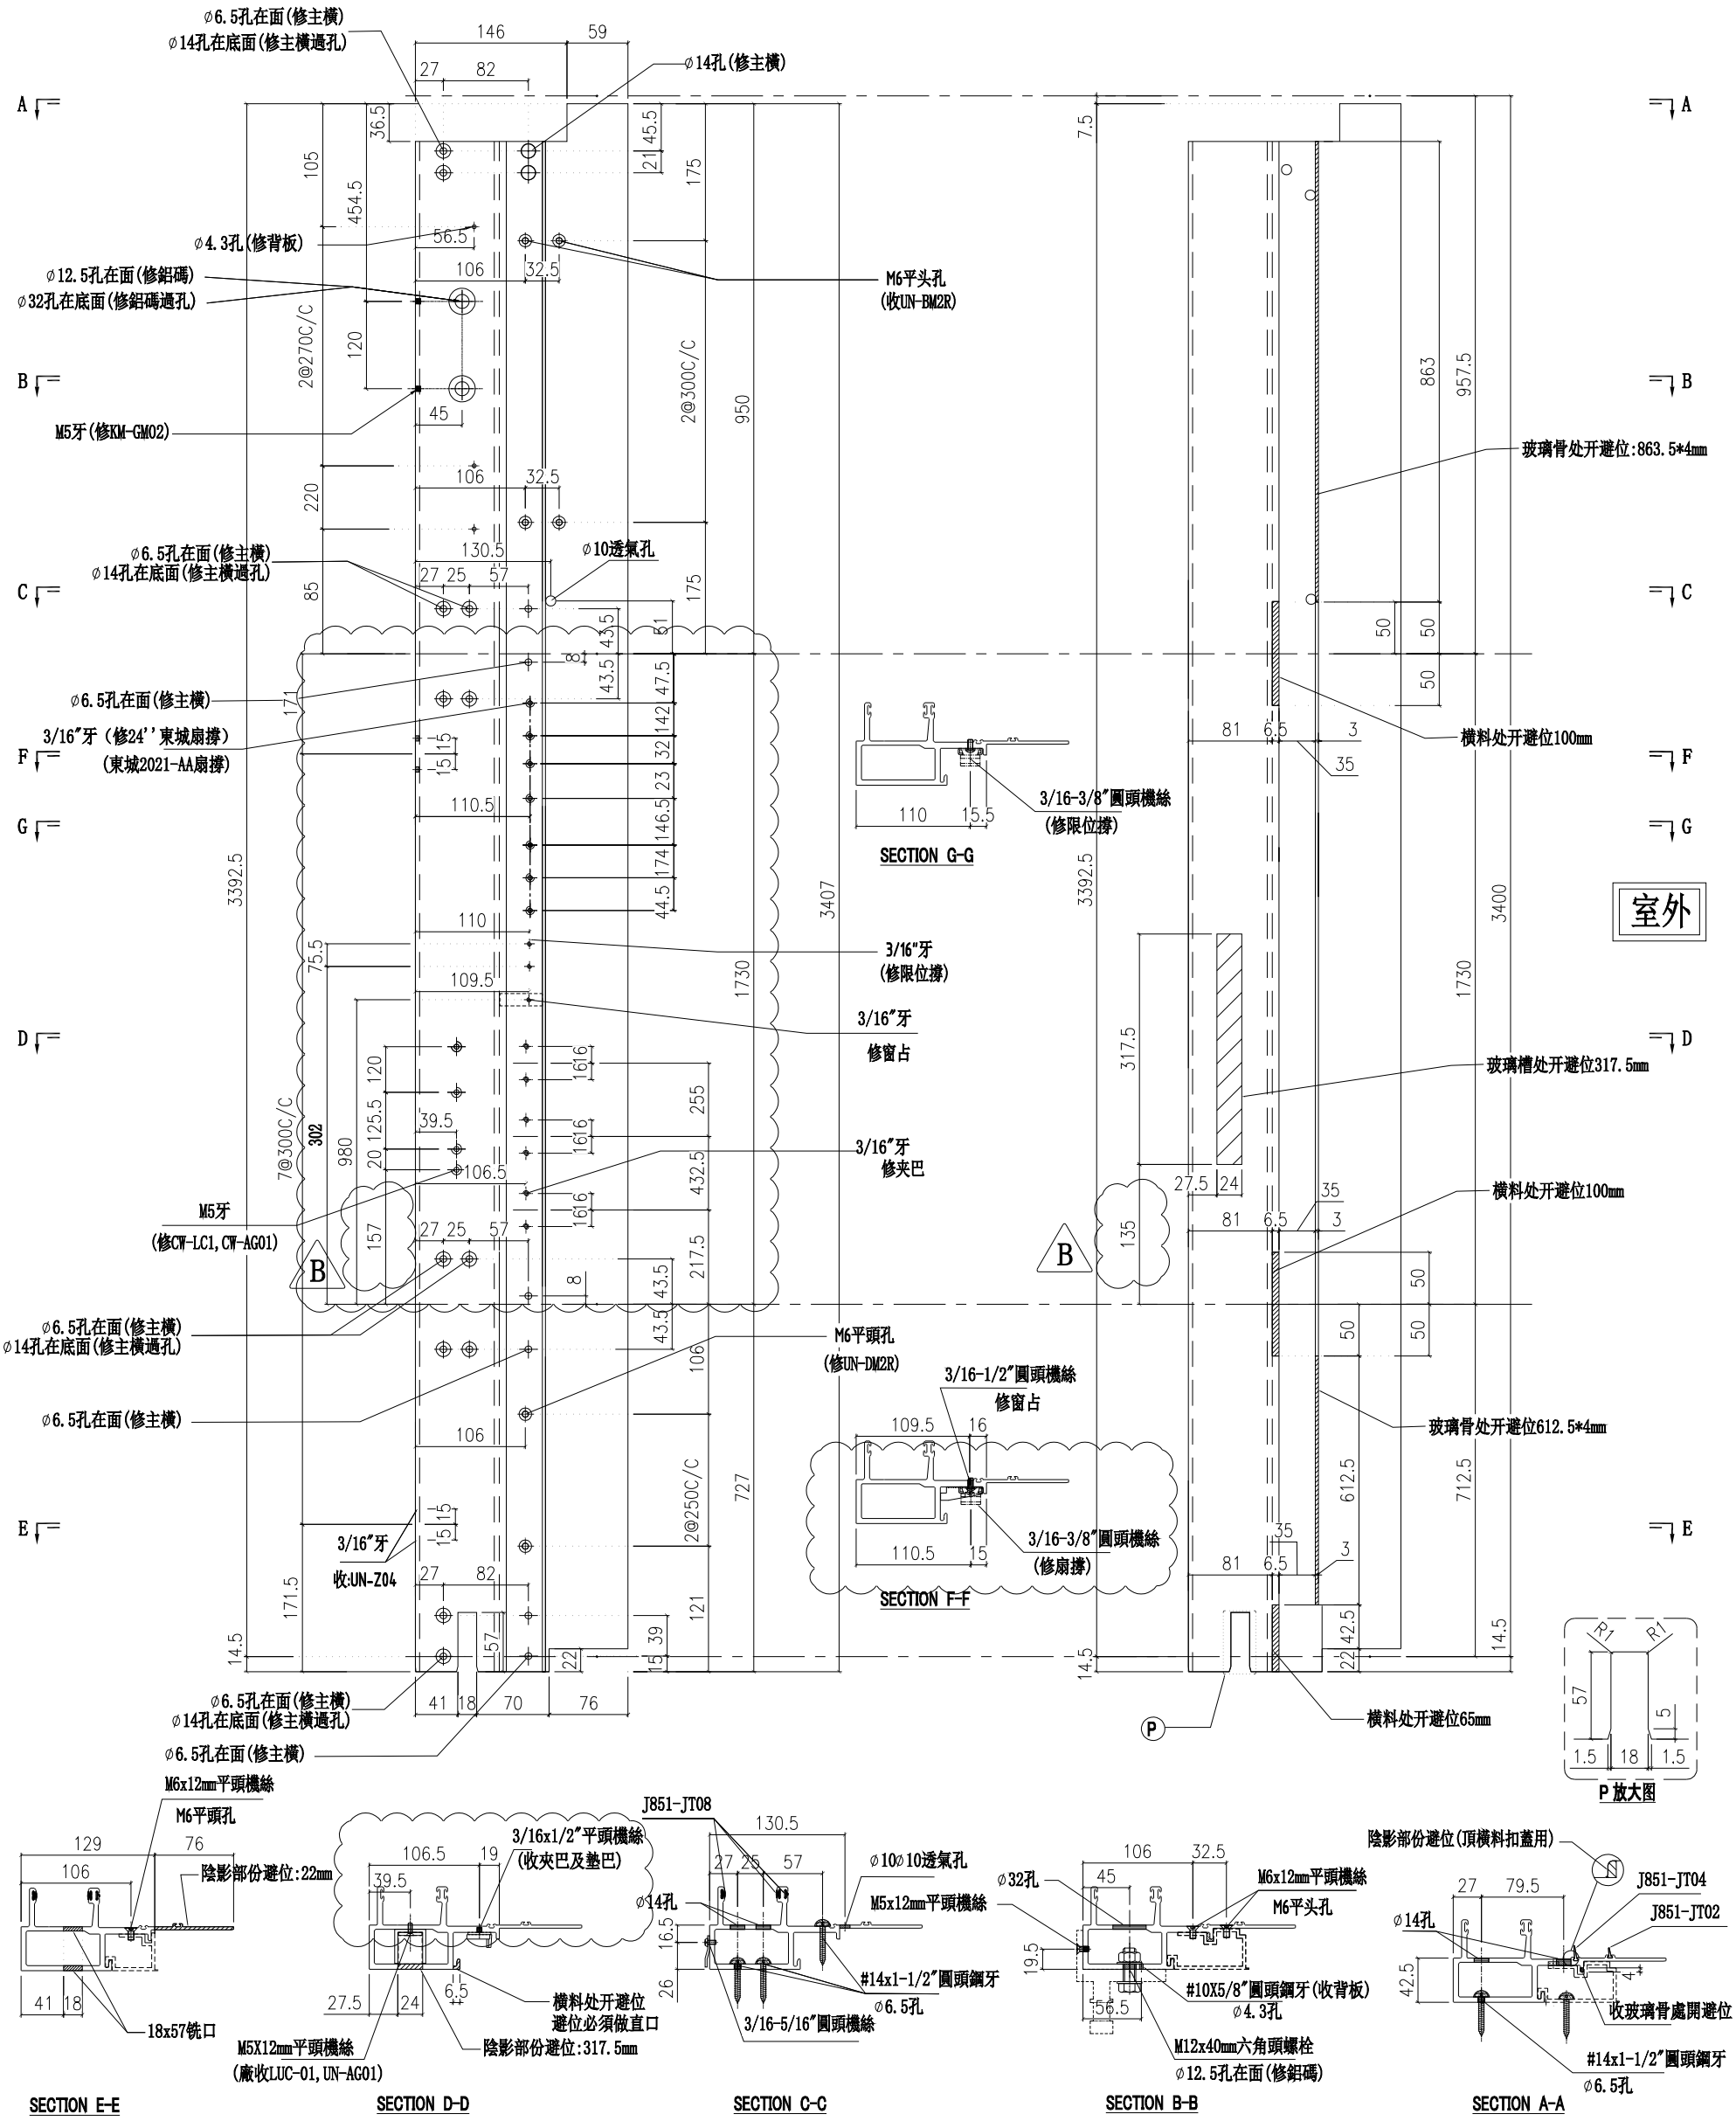

名稱	生公企	制圖	陳俊賢	2022.2.13	修改	A	B	
材料	X85973	復核	謝永林	2022.4.3	日期	2022.5.13	2022.7.14	
顏色	JMQ213457(三塗)	批準	胡哥		圖號	X85973-01bZ		

美特鋁質 有限公司
MIDI Aluminium Fabricator Ltd.


請用A3打印


樓層	數量	總數	位置	樓層
1	1	1	CW-PLBG06b	23F

B版依據EI4825修改攔河槽高度

工程號	J853	地盤	延坪道住宅

修改夾巴高度

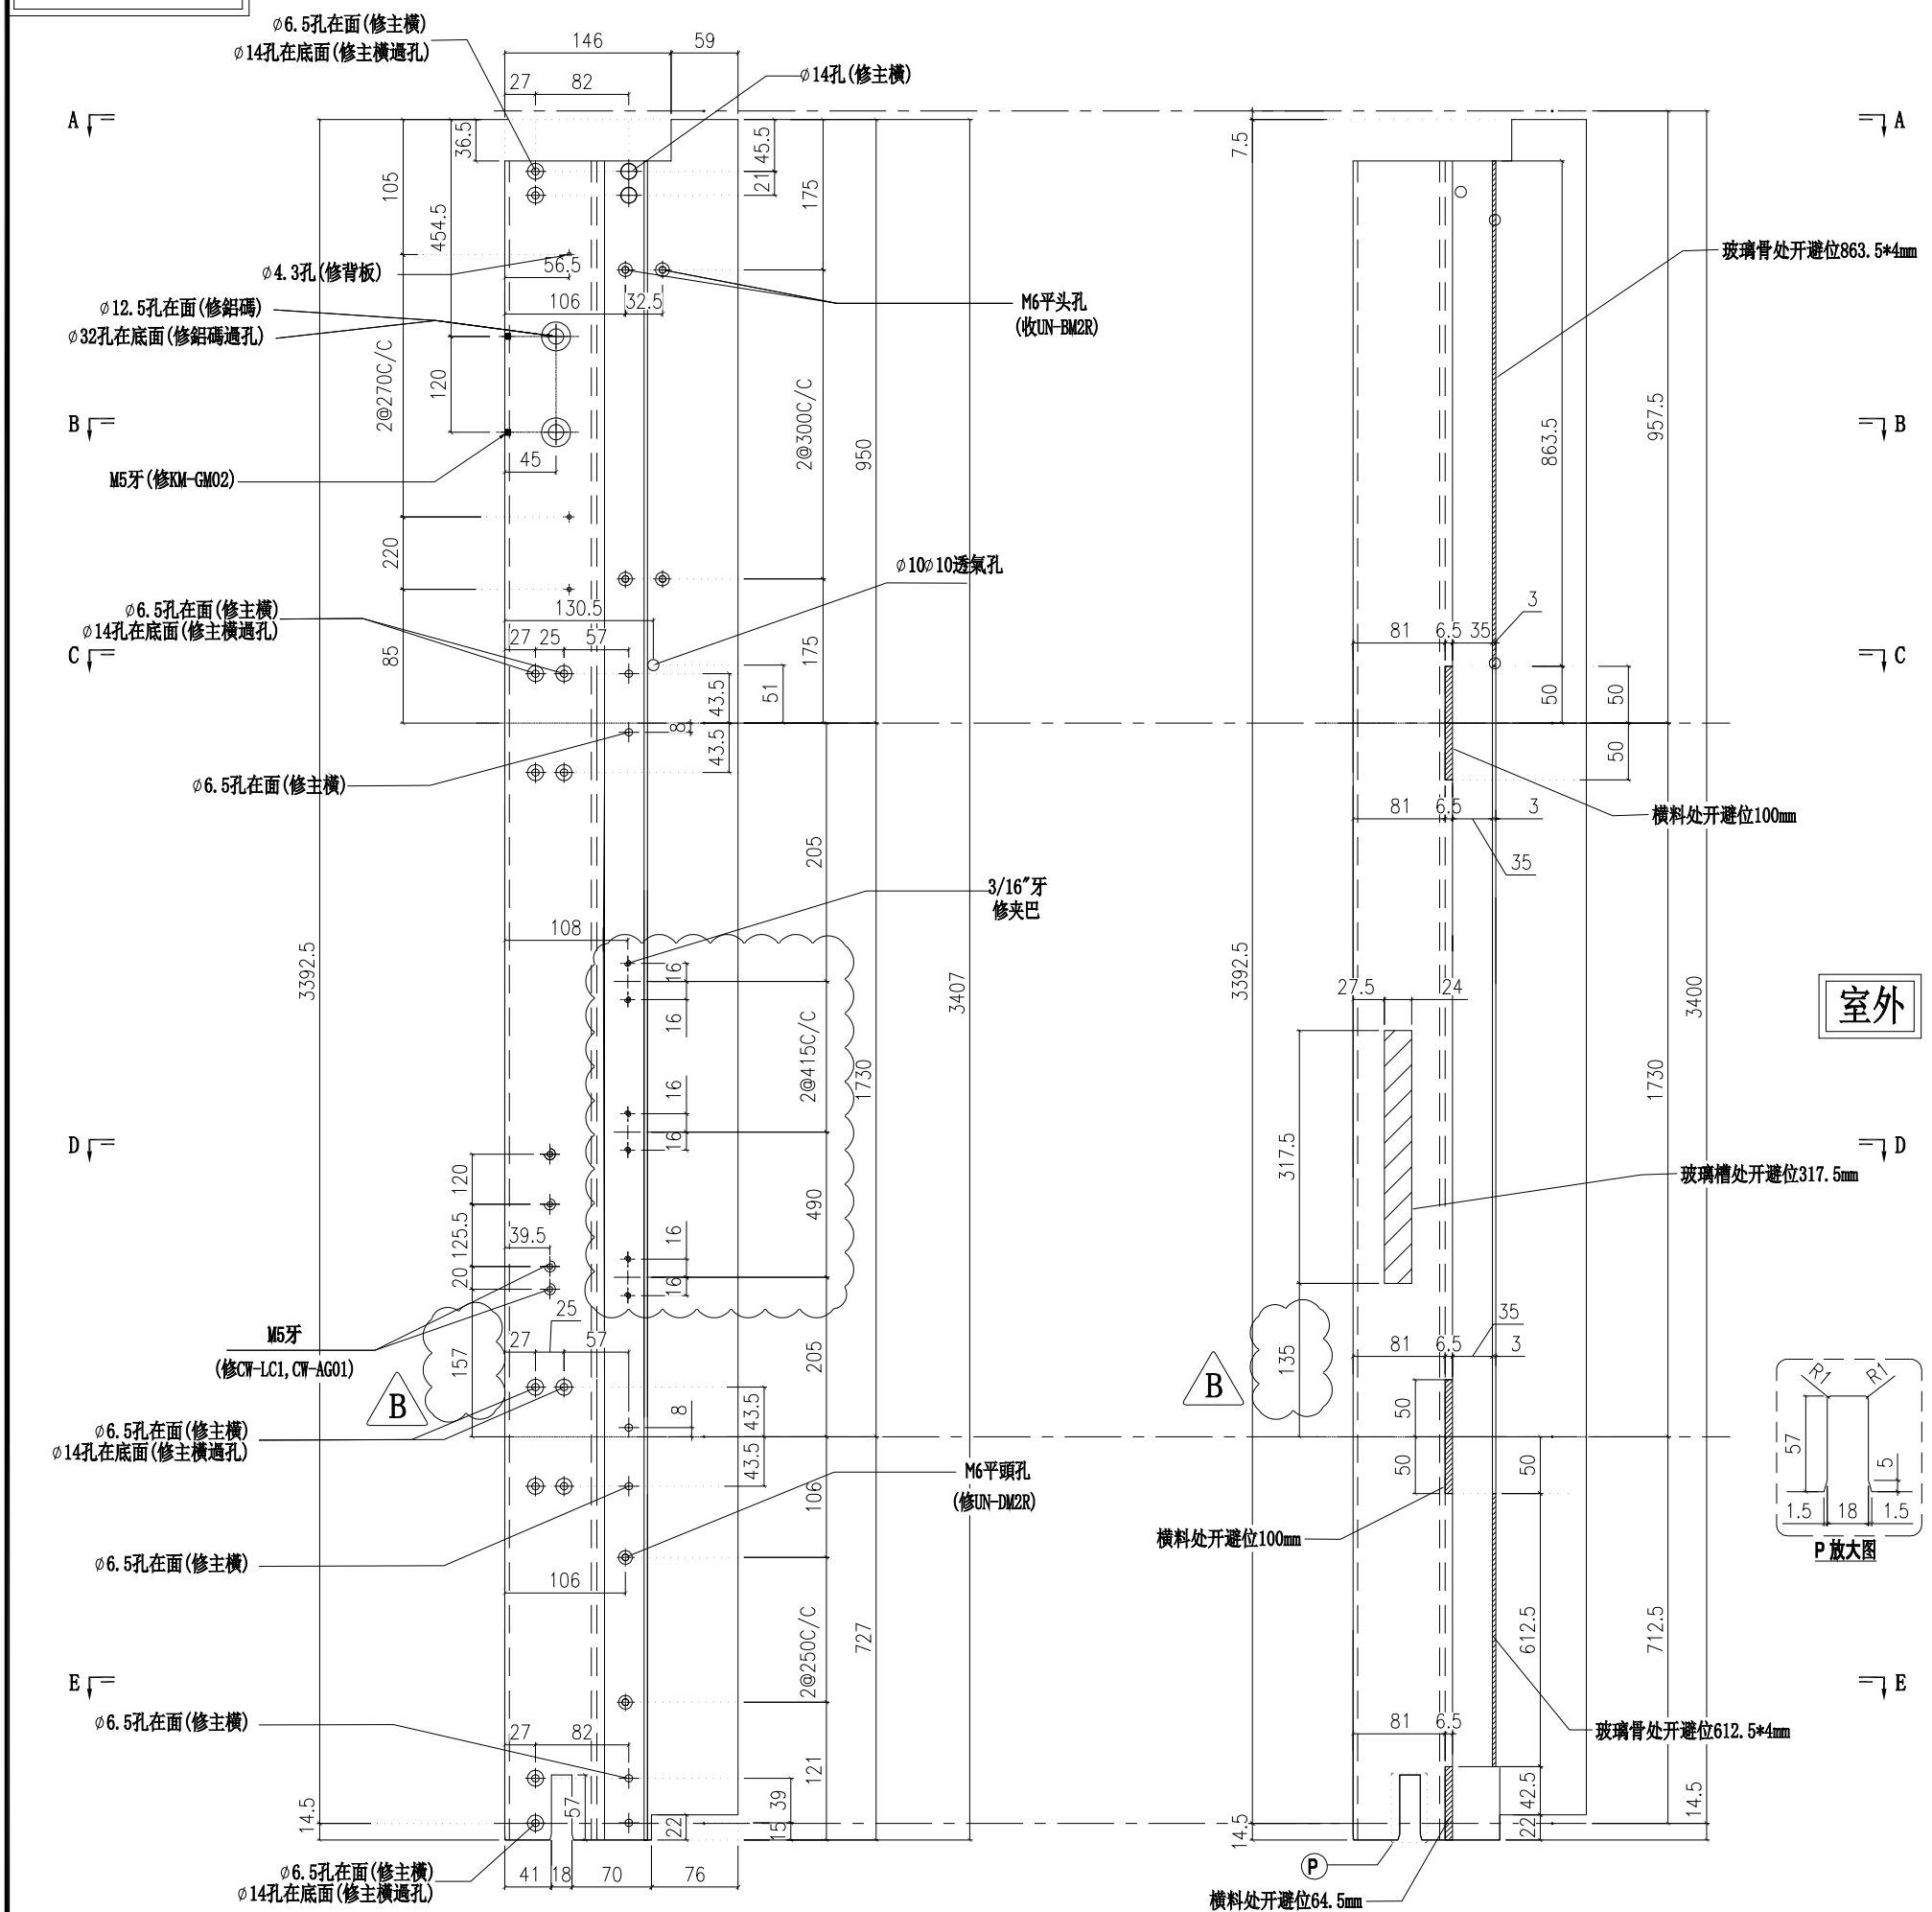

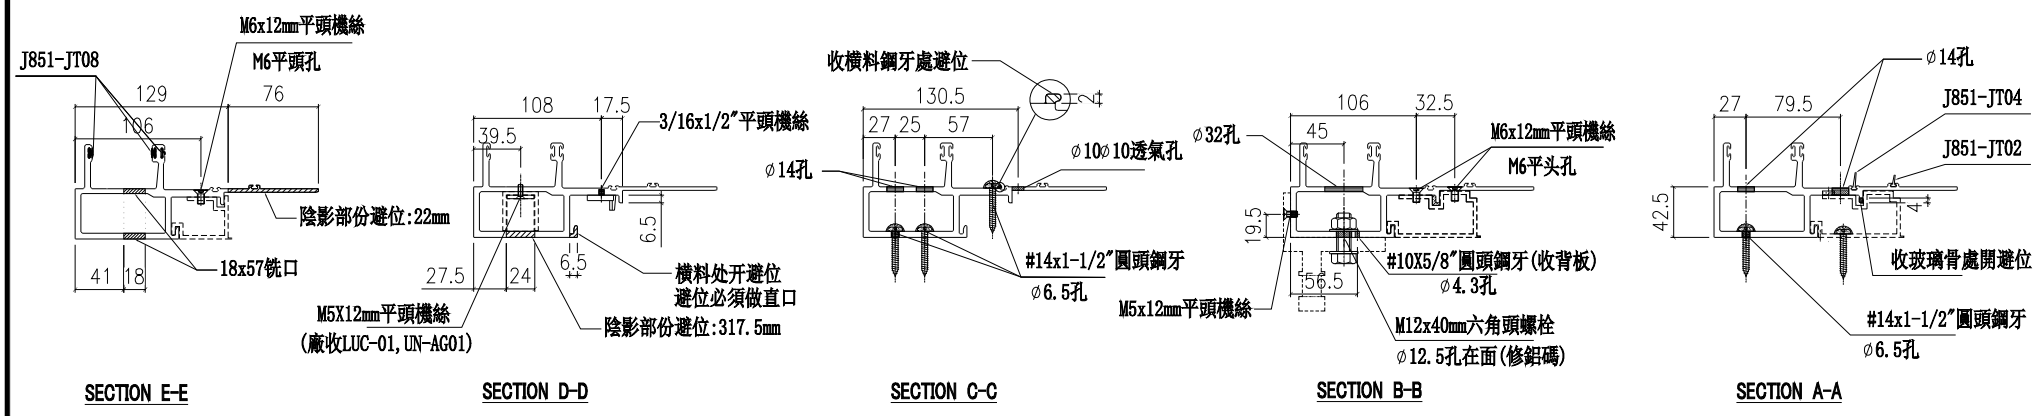

名稱	生公企	制圖	陳俊賢	2022.2.13	修改	A	B	
材料	X85973	復核	謝永林	2022.4.3	日期	2022.5.2	2022.7.14	
顏色	JMQ213457(三塗)	批準	胡哥		圖號	X85973-03b		


美特鋁質 有限公司
MIDI Aluminium Fabricator Ltd.

工程號	J853	地盤	延坪道住宅

修改窗佔及夾巴,扇撐高度　B版依據EI4825修改攔河槽高度

請用A3打印

樓層	數量	總數	位置	樓層
6	1	6	CW-PTMB37	17F-22F
8	1	8	CW-PTMG06	6F-15F
9	1	9	CW-PTMG06	11F-15F,17F-22F
9	2	18	CW-PTMG06	11F-15F,17F-22F
6	1	6	CW-PTMB26	17F-22F

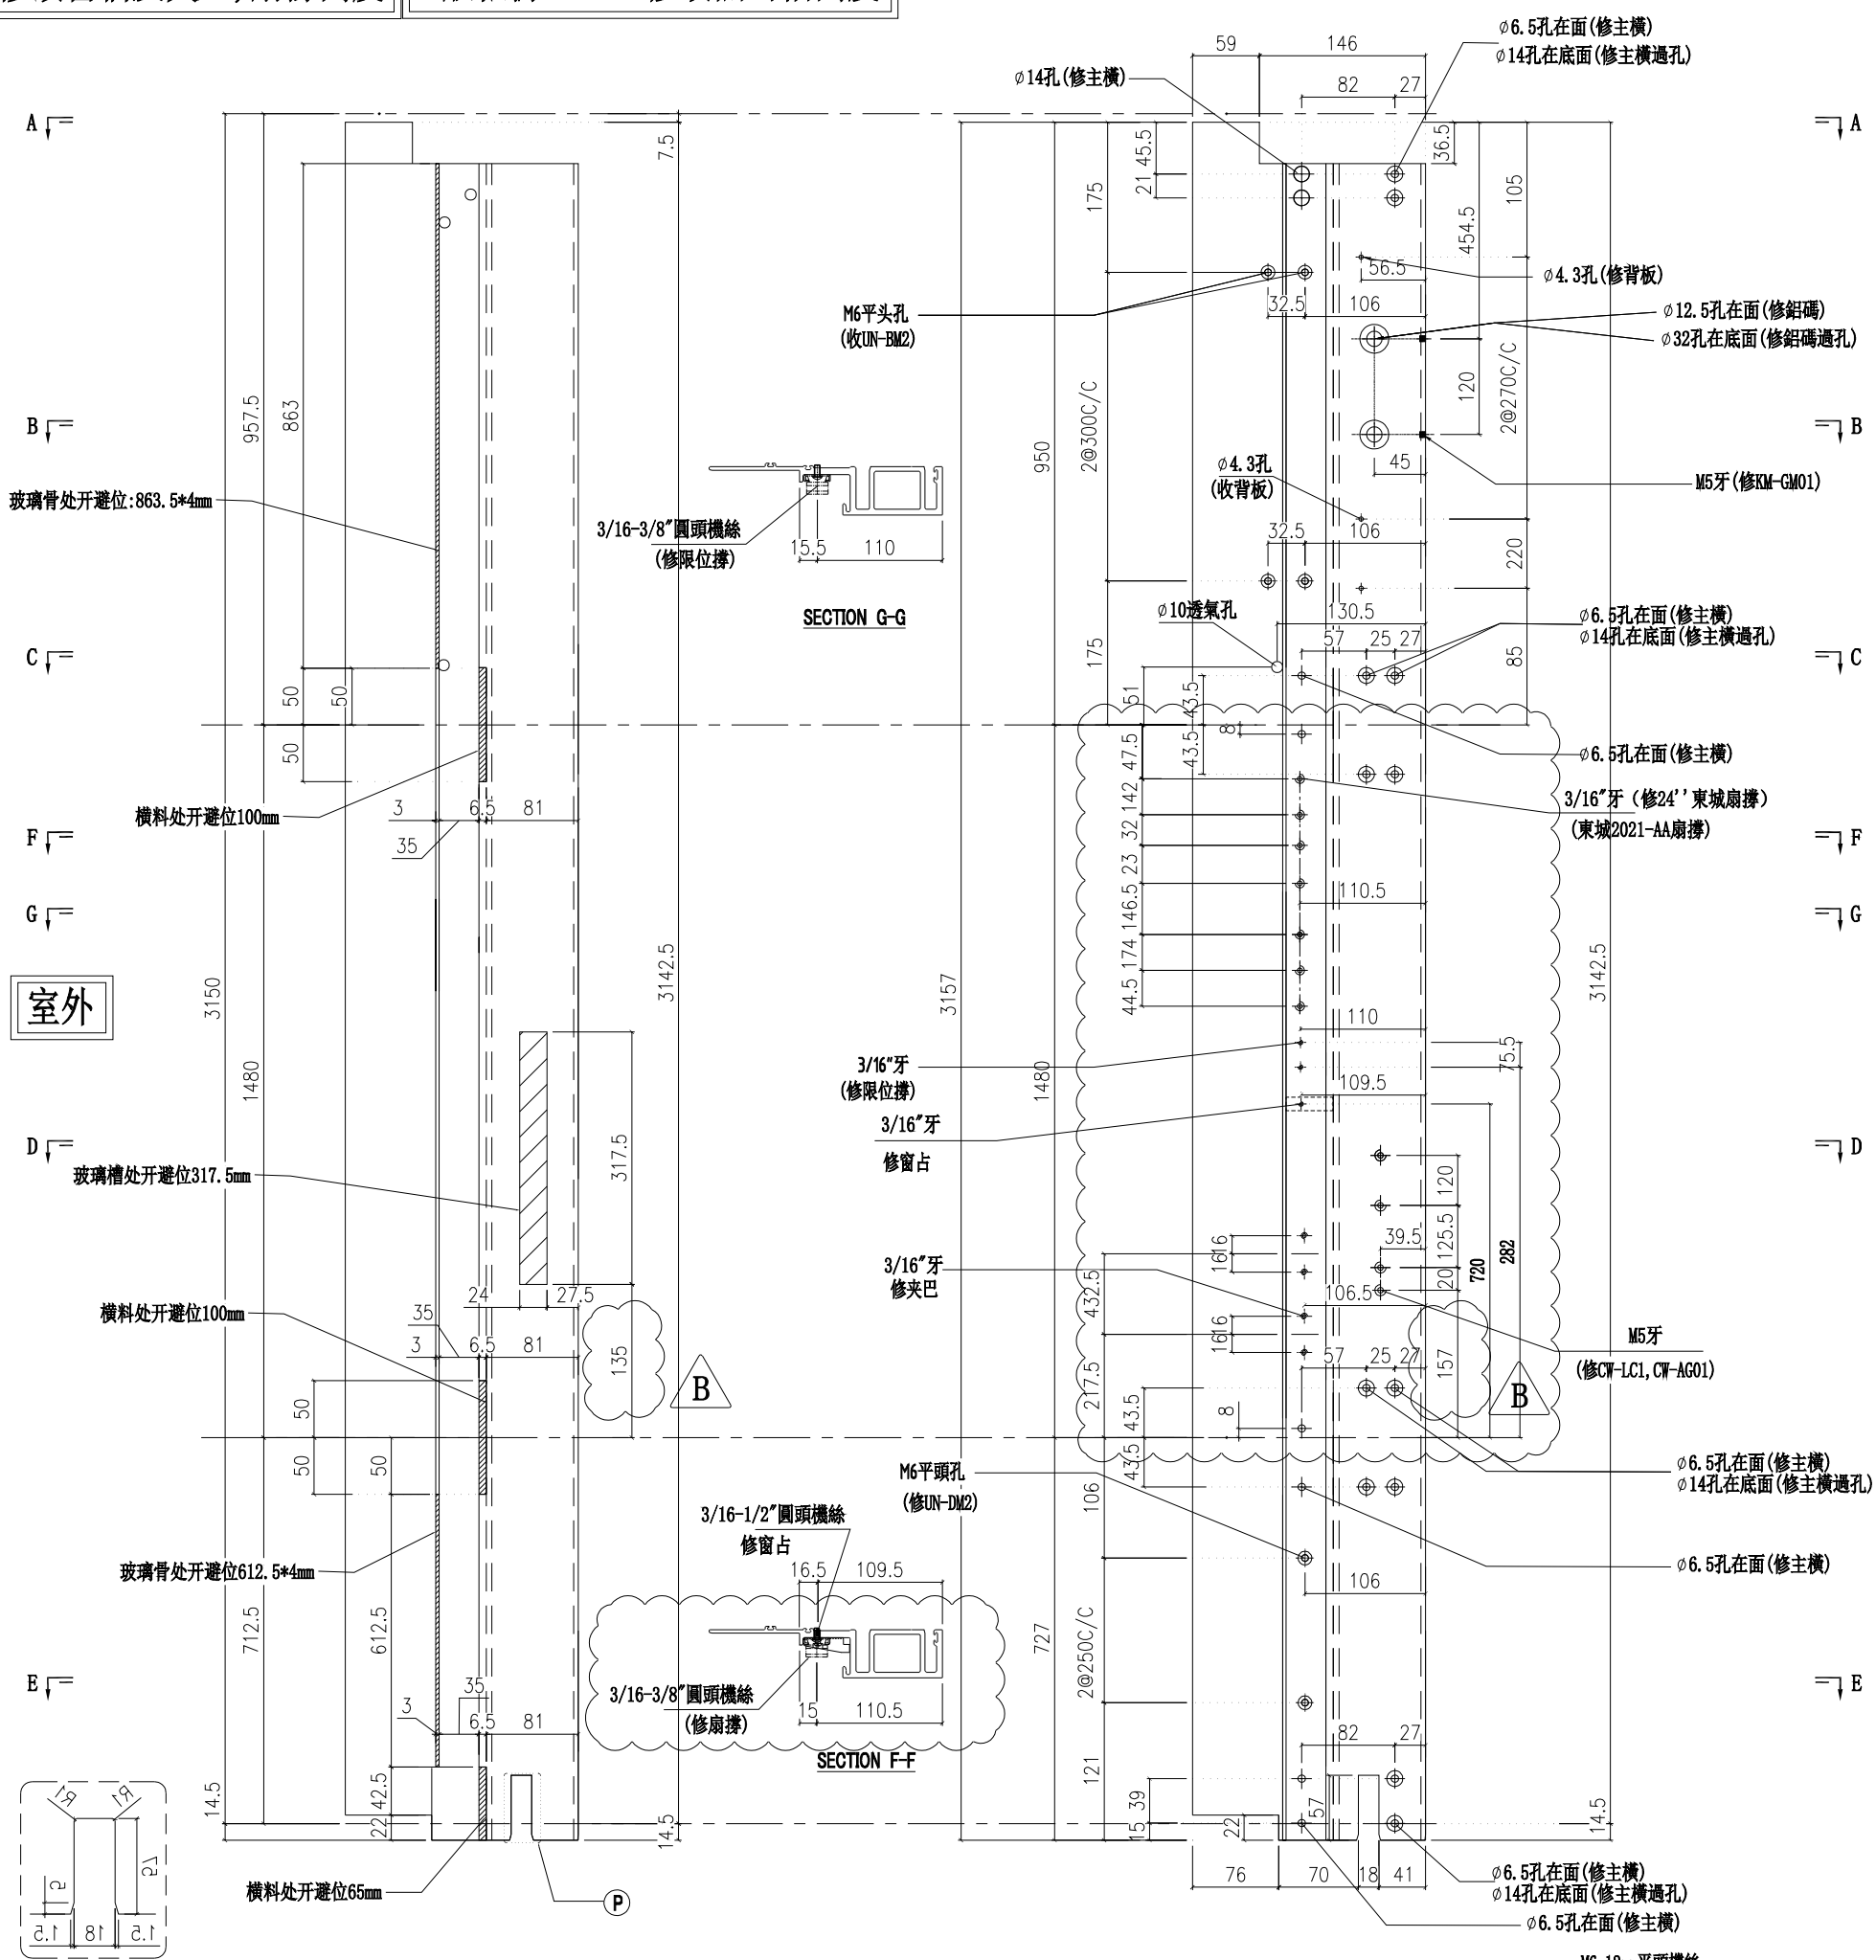

名稱	生母企	制圖	陳俊賢	2022.2.13	修改	A	B	
材料	X85974	復核	謝永林	2022.4.3	日期	2022.5.13	2022.7.14	
顏色	JMQ213457(三塗)	批準	胡哥		圖號	X85974-01		

美特鋁質 有限公司
MIDI Aluminium Fabricator Ltd.


請用A3打印

樓層	數量	總數	位置	樓層
8	1	8	CW-PTMZG06	6F-15F
9	1	9	CW-PTMZG06	11F-15F,17F-22F
9	2	18	CW-PTMZG06	11F-15F,17F-22F

工程號	J853	地盤	延坪道住宅

修改窗佔及夾巴,扇撐高度

B版依據EI4825修改攔河槽高度

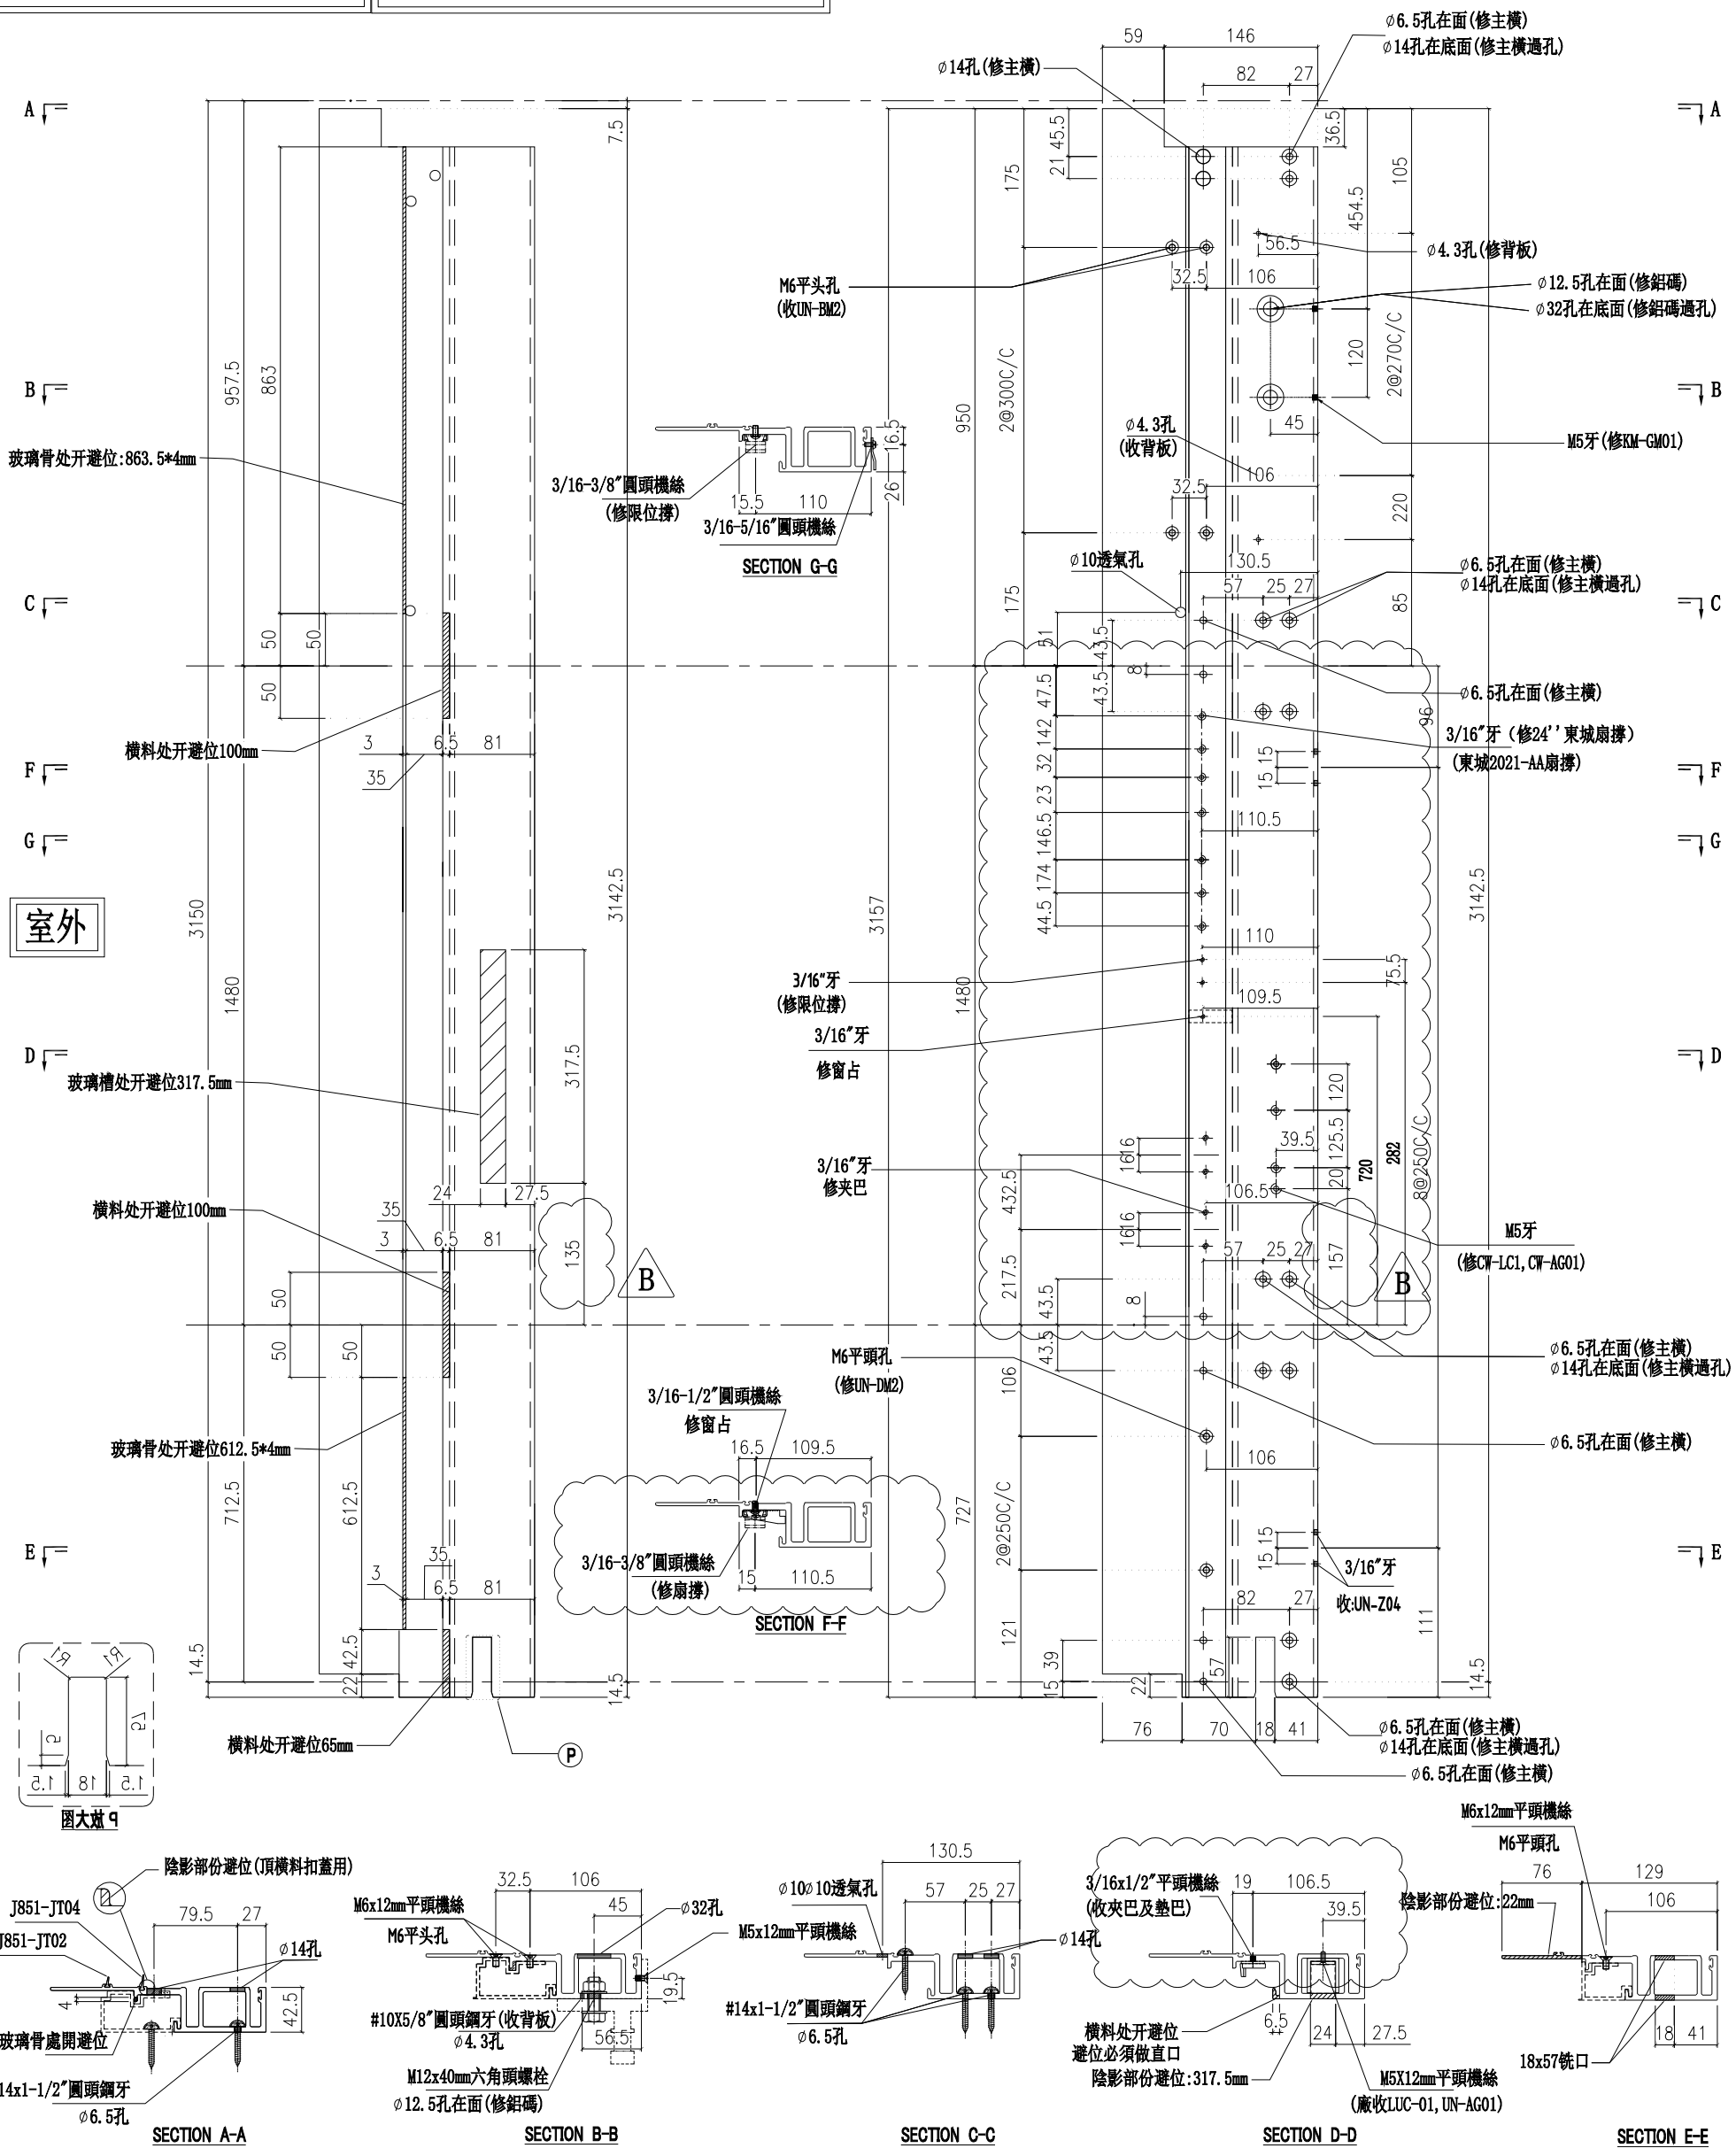

名稱	生母企	制圖	陳俊賢	2022.2.13	修改	A	B	
材料	X85974	復核	謝永林	2022.4.3	日期	2022.5.13	2022.7.14	
顏色	JMQ213457(三塗)	批準	胡哥		圖號	X85974-01Z		


美特鋁質 有限公司
MIDI Aluminium Fabricator Ltd.


請用A3打印

工程號	J853	地盤	延坪道住宅

修改夾巴高度 | B版依據EI4825修改攔河槽高度

樓層	數量	總數	位置	樓層
3	1	3	CW-PRMG06	11F-15F
3	1	3	CW-PRMB06	11F-15F
6	1	6	CW-PRMB06	17F-22F
14	1	14	CW-PRMB06	6F-15F,17F-22F
6	1	6	CW-PRMB06	17F-22F
6	2	12	CW-PRMB06	17F-22F

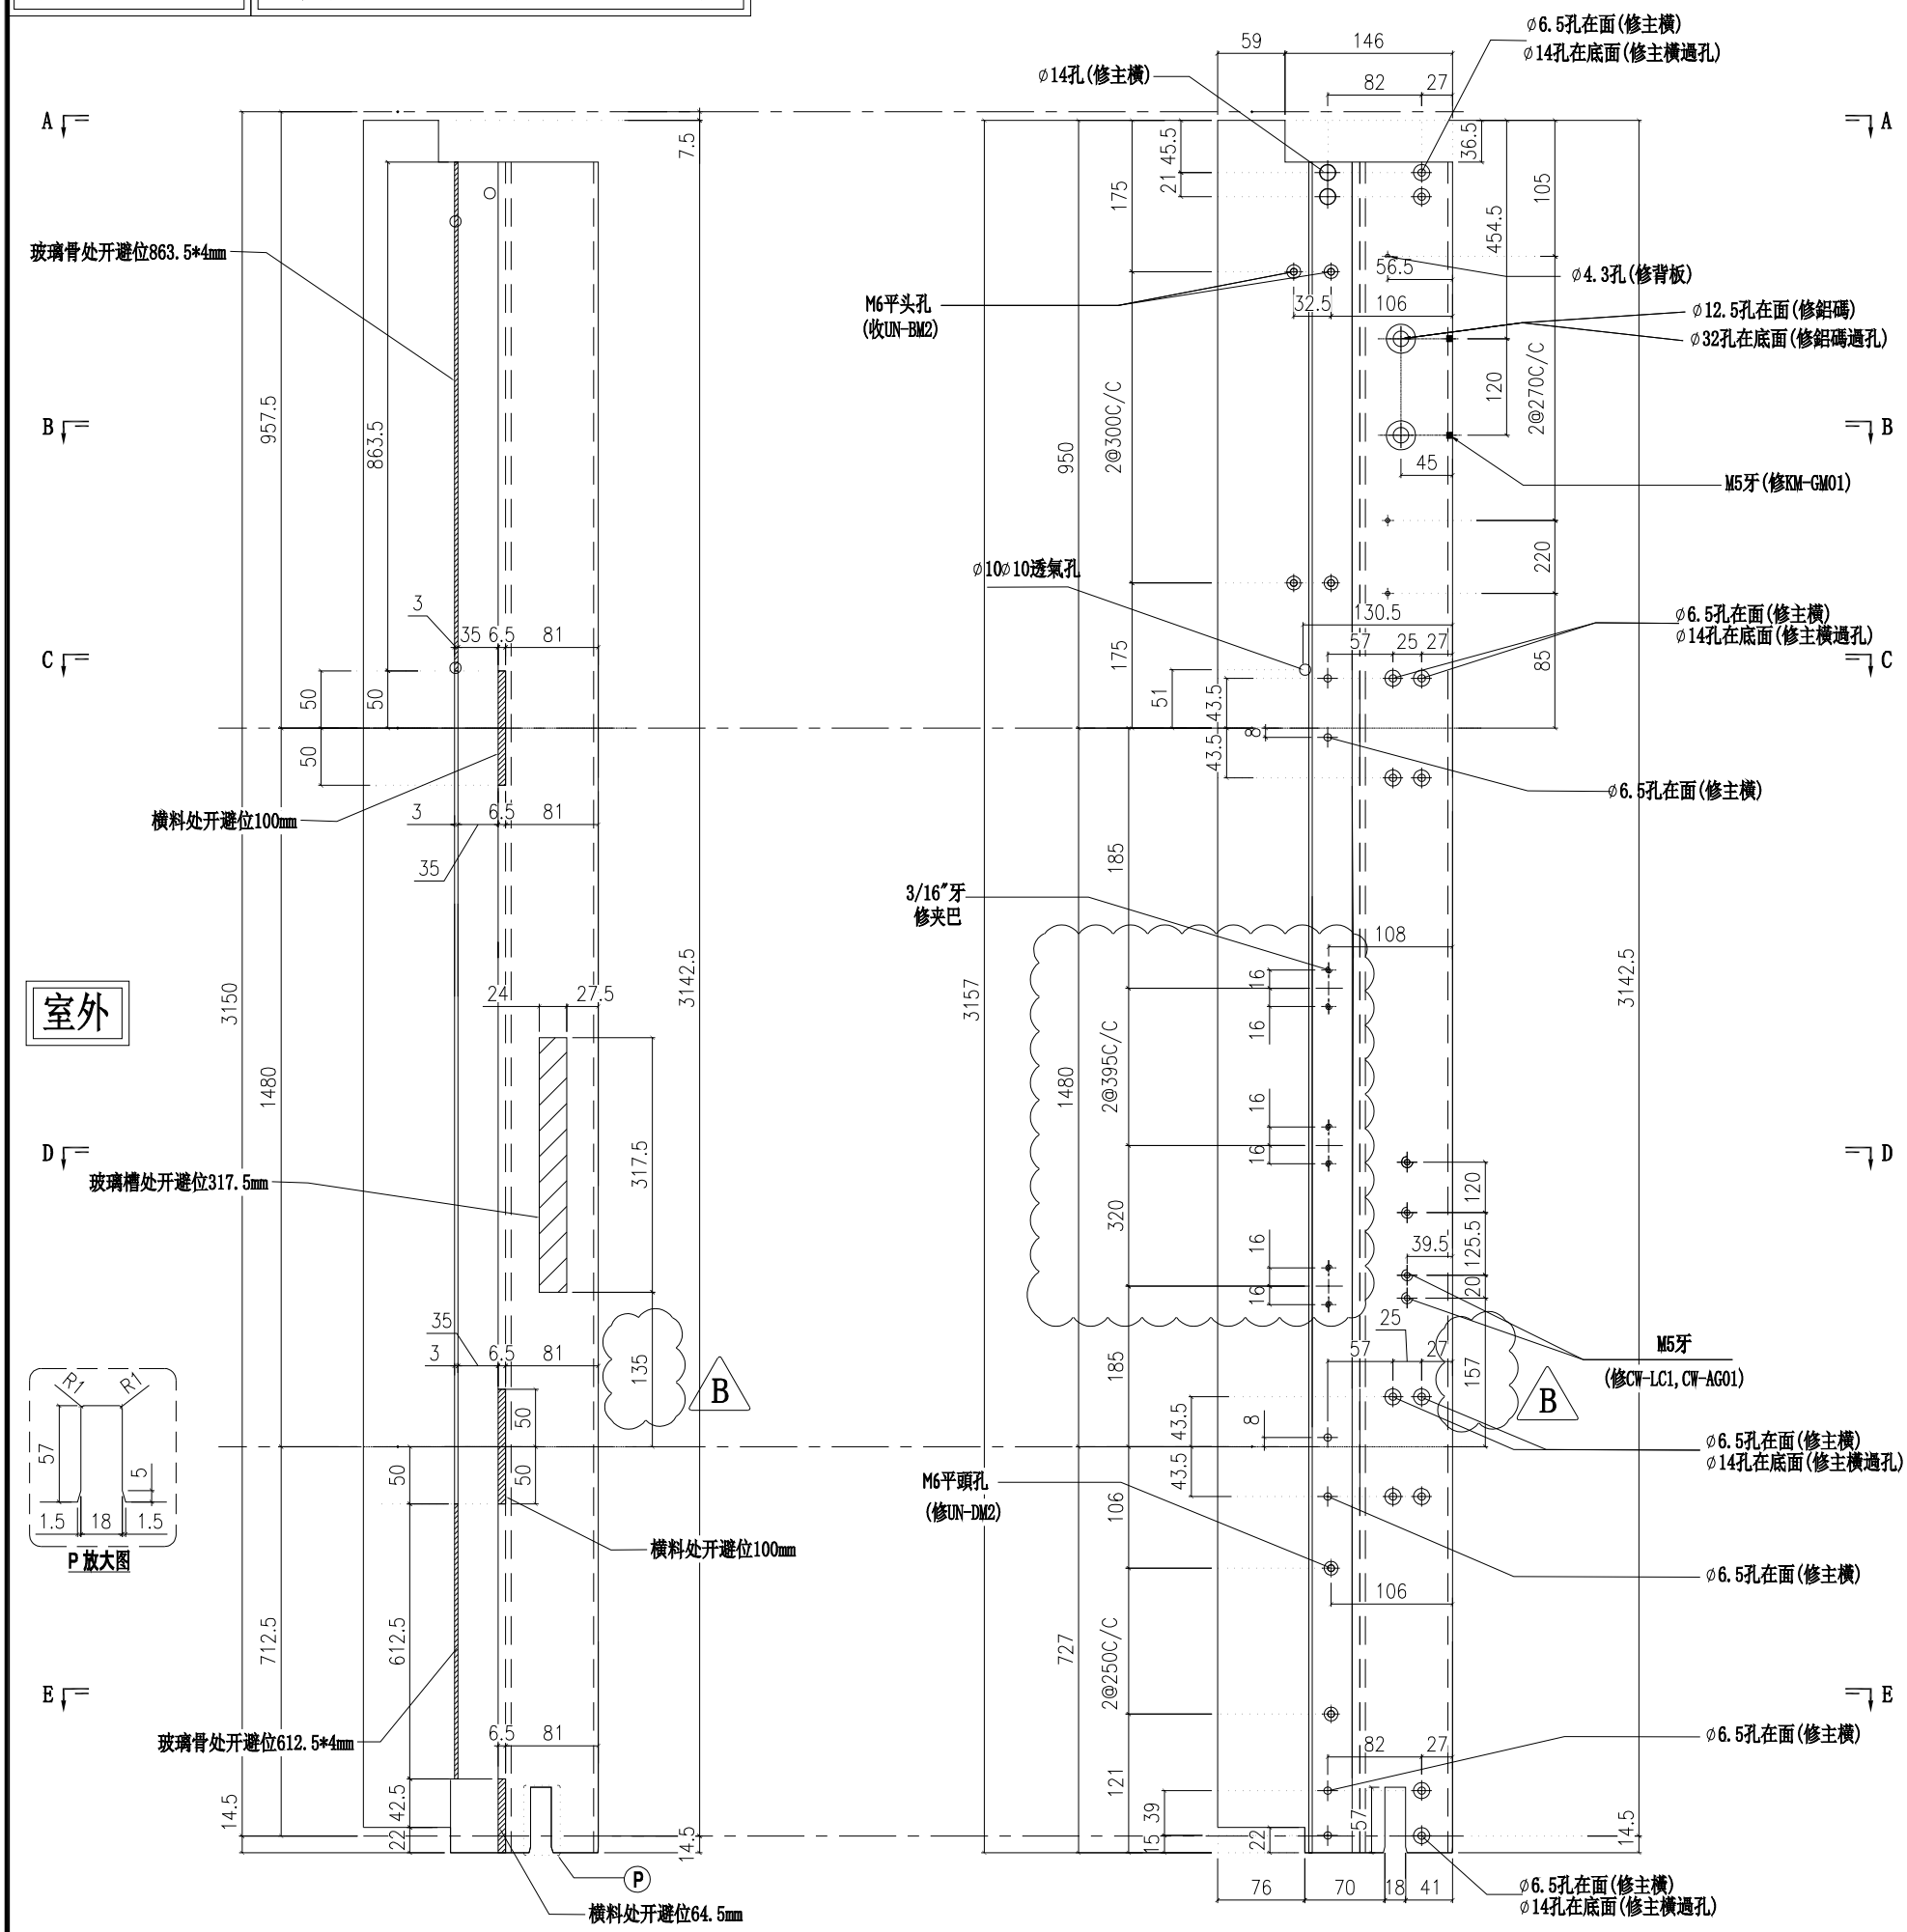

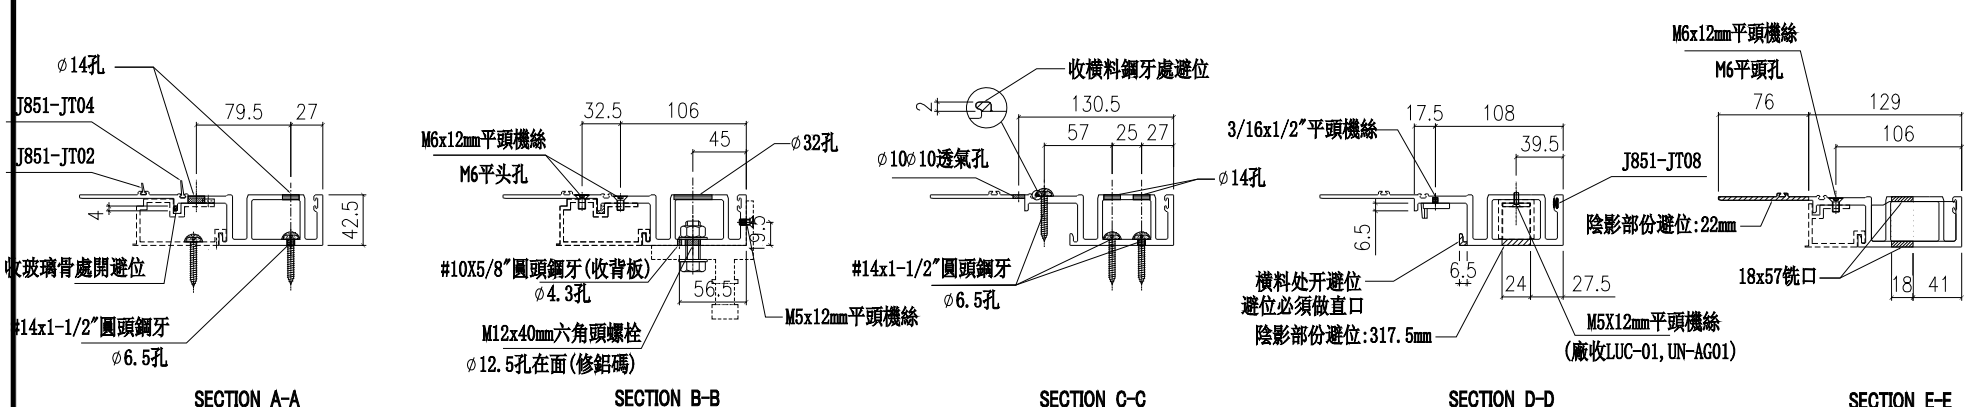

名稱	生母企	制圖	陳俊賢	2022.2.13	修改	A	B	
材料	X85974	復核	謝永林	2022.4.3	日期	2022.5.2	2022.7.14	
顏色	JMQ213457(三塗)	批準	胡哥		圖號	X85974-03		

美特鋁質 有限公司
MIDI Aluminium Fabricator Ltd.


工程號	J853	地盤	延坪道住宅

修改窗佔及夾巴,扇撐高度

B版依據EI4825修改攔河槽高度

請用A3打印

樓層	數量	總數	位置	樓層
1	1	1	CW-PTMG06a	16F
1	1	1	CW-PTMG06a	16F
2	2	4	CW-PTMG06a	16F,25F

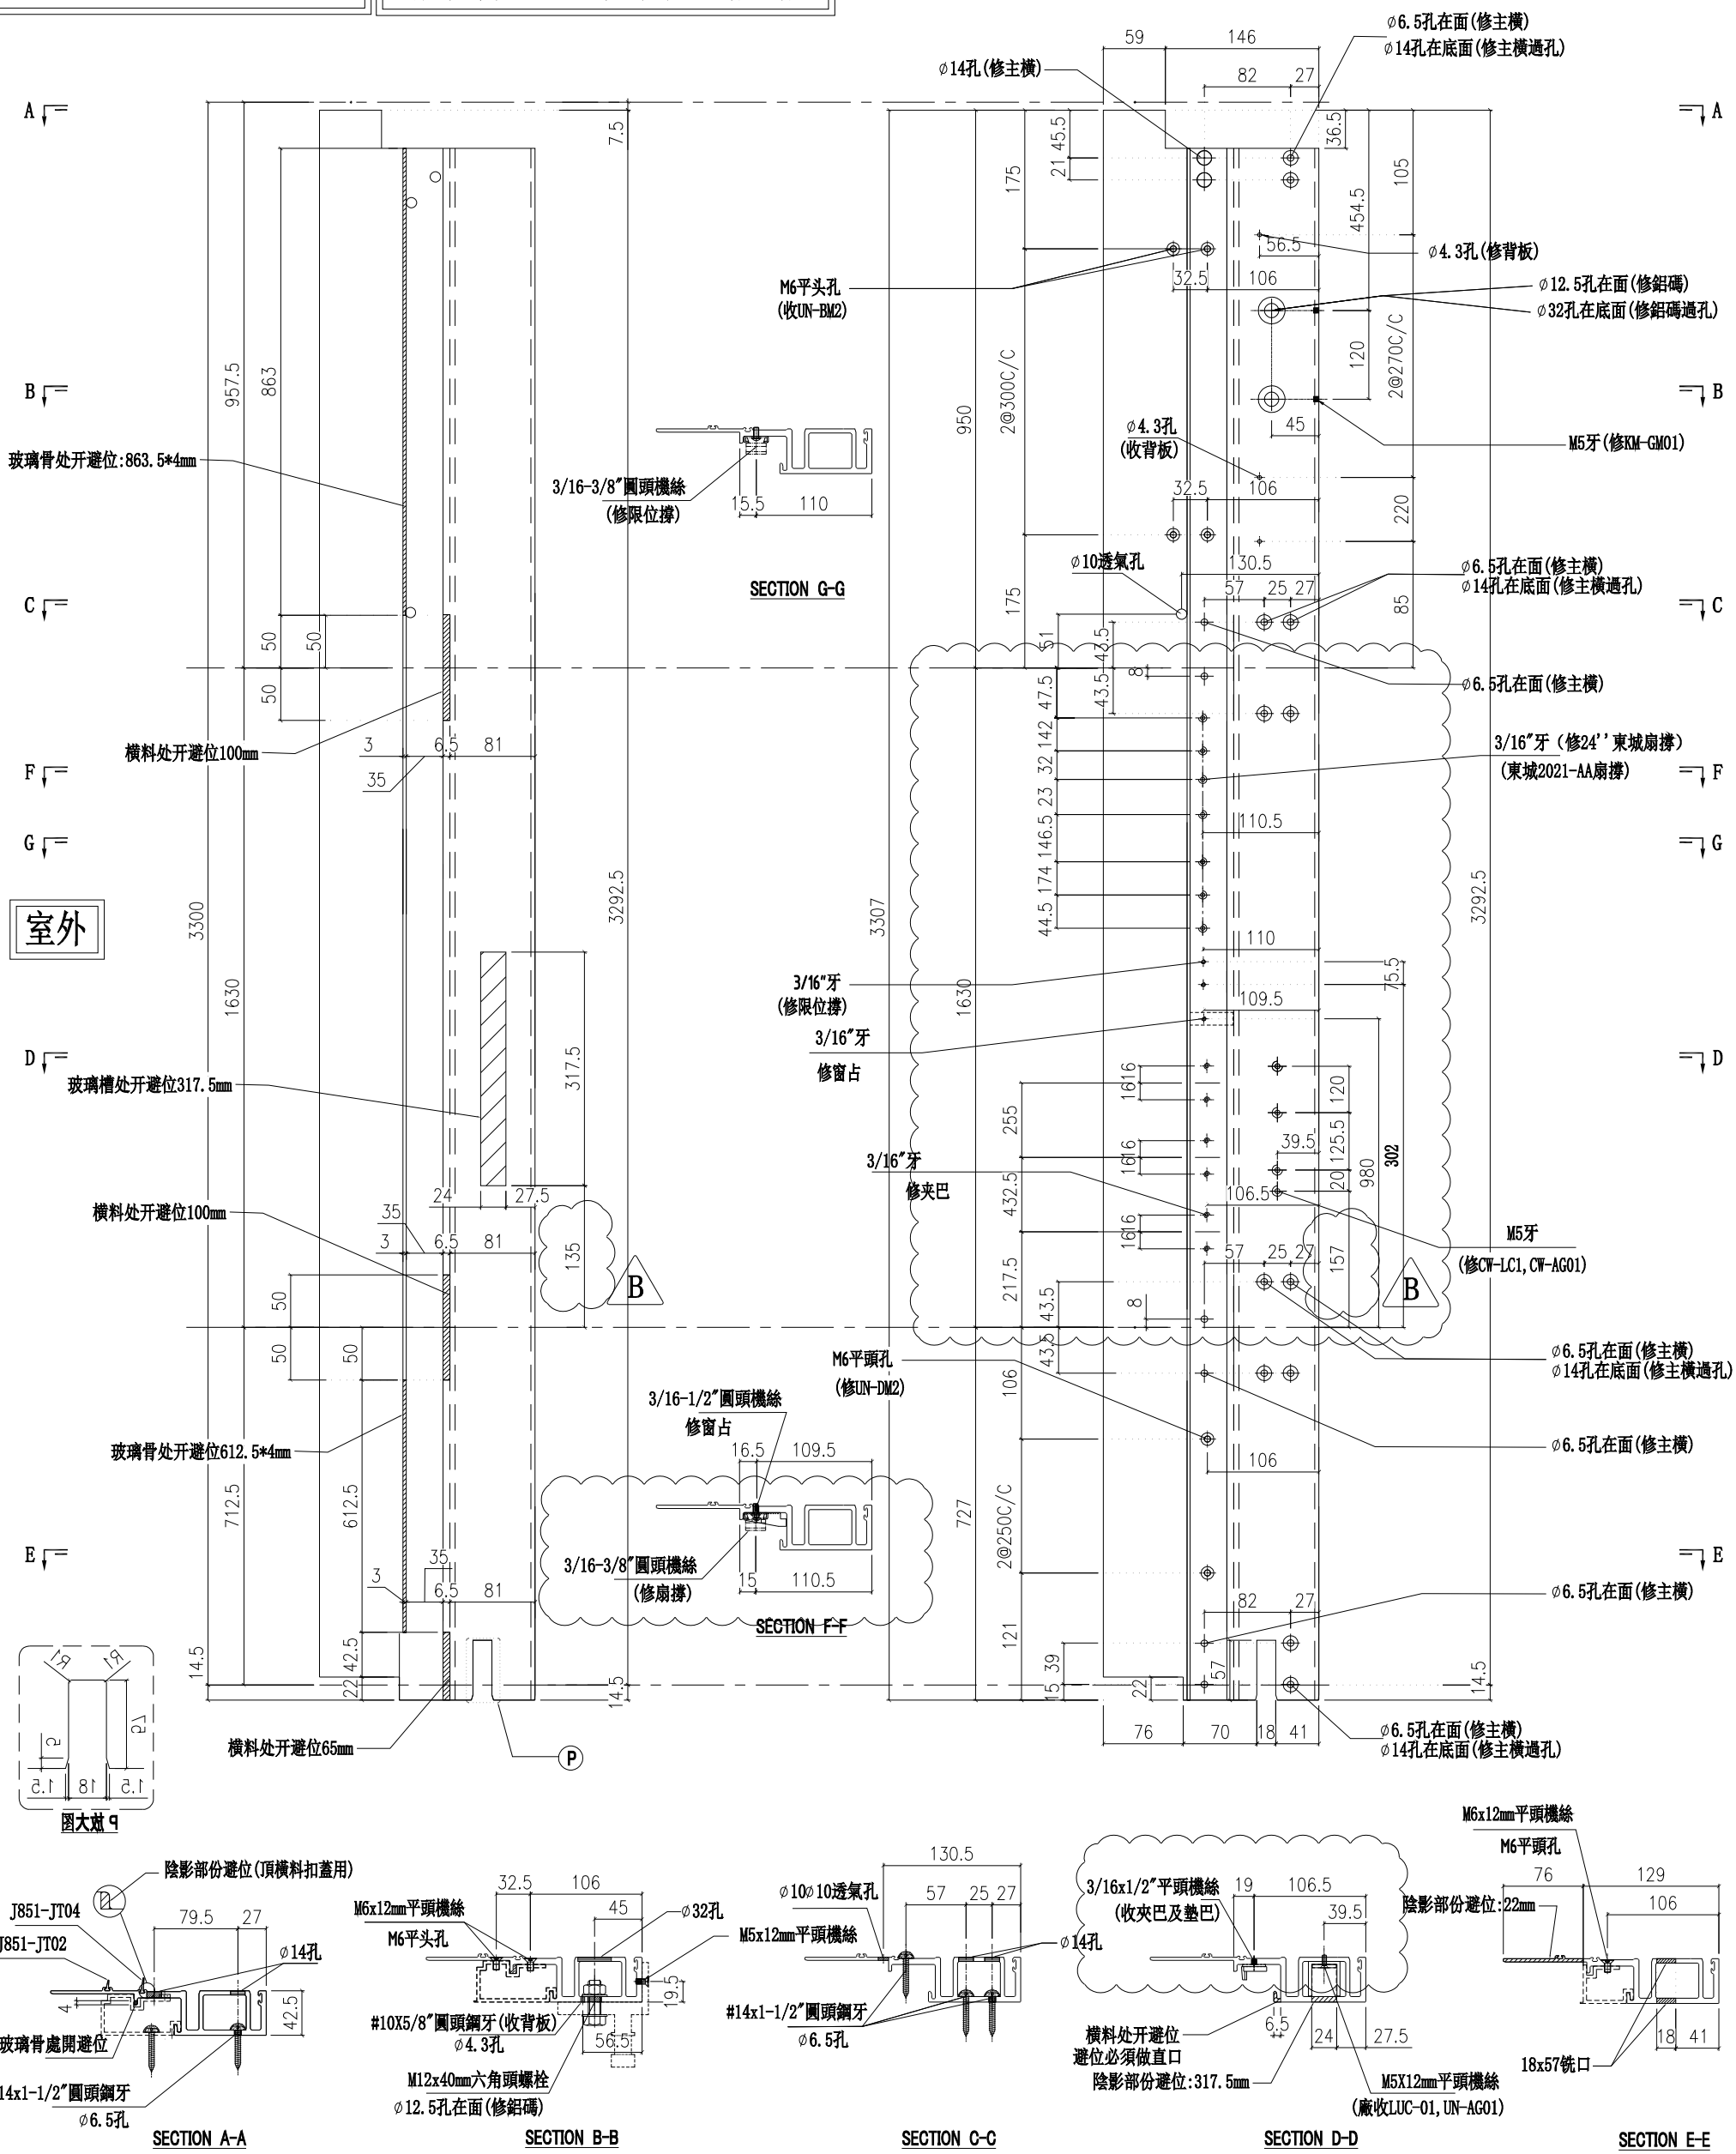

名稱	生母企	制圖	陳俊賢	2022.2.13	修改	A	B	
材料	X85974	復核	謝永林	2022.4.3	日期	2022.5.13	2022.7.14	
顏色	JMQ213457(三塗)	批準	胡哥		圖號	X85974-01a		

美特鋁質 有限公司
MIDI Aluminium Fabricator Ltd.


工程號	J853	地盤	延坪道住宅

修改窗佔及夾巴,扇撐高度

B版依據EI4825修改攔河槽高度

請用A3打印

樓層	數量	總數	位置	樓層
1	1	1	CW-PTMB06aZ	16F
1	1	1	CW-PTMB06aZ	16F
2	2	4	CW-PTMB06aZ	16F,25F

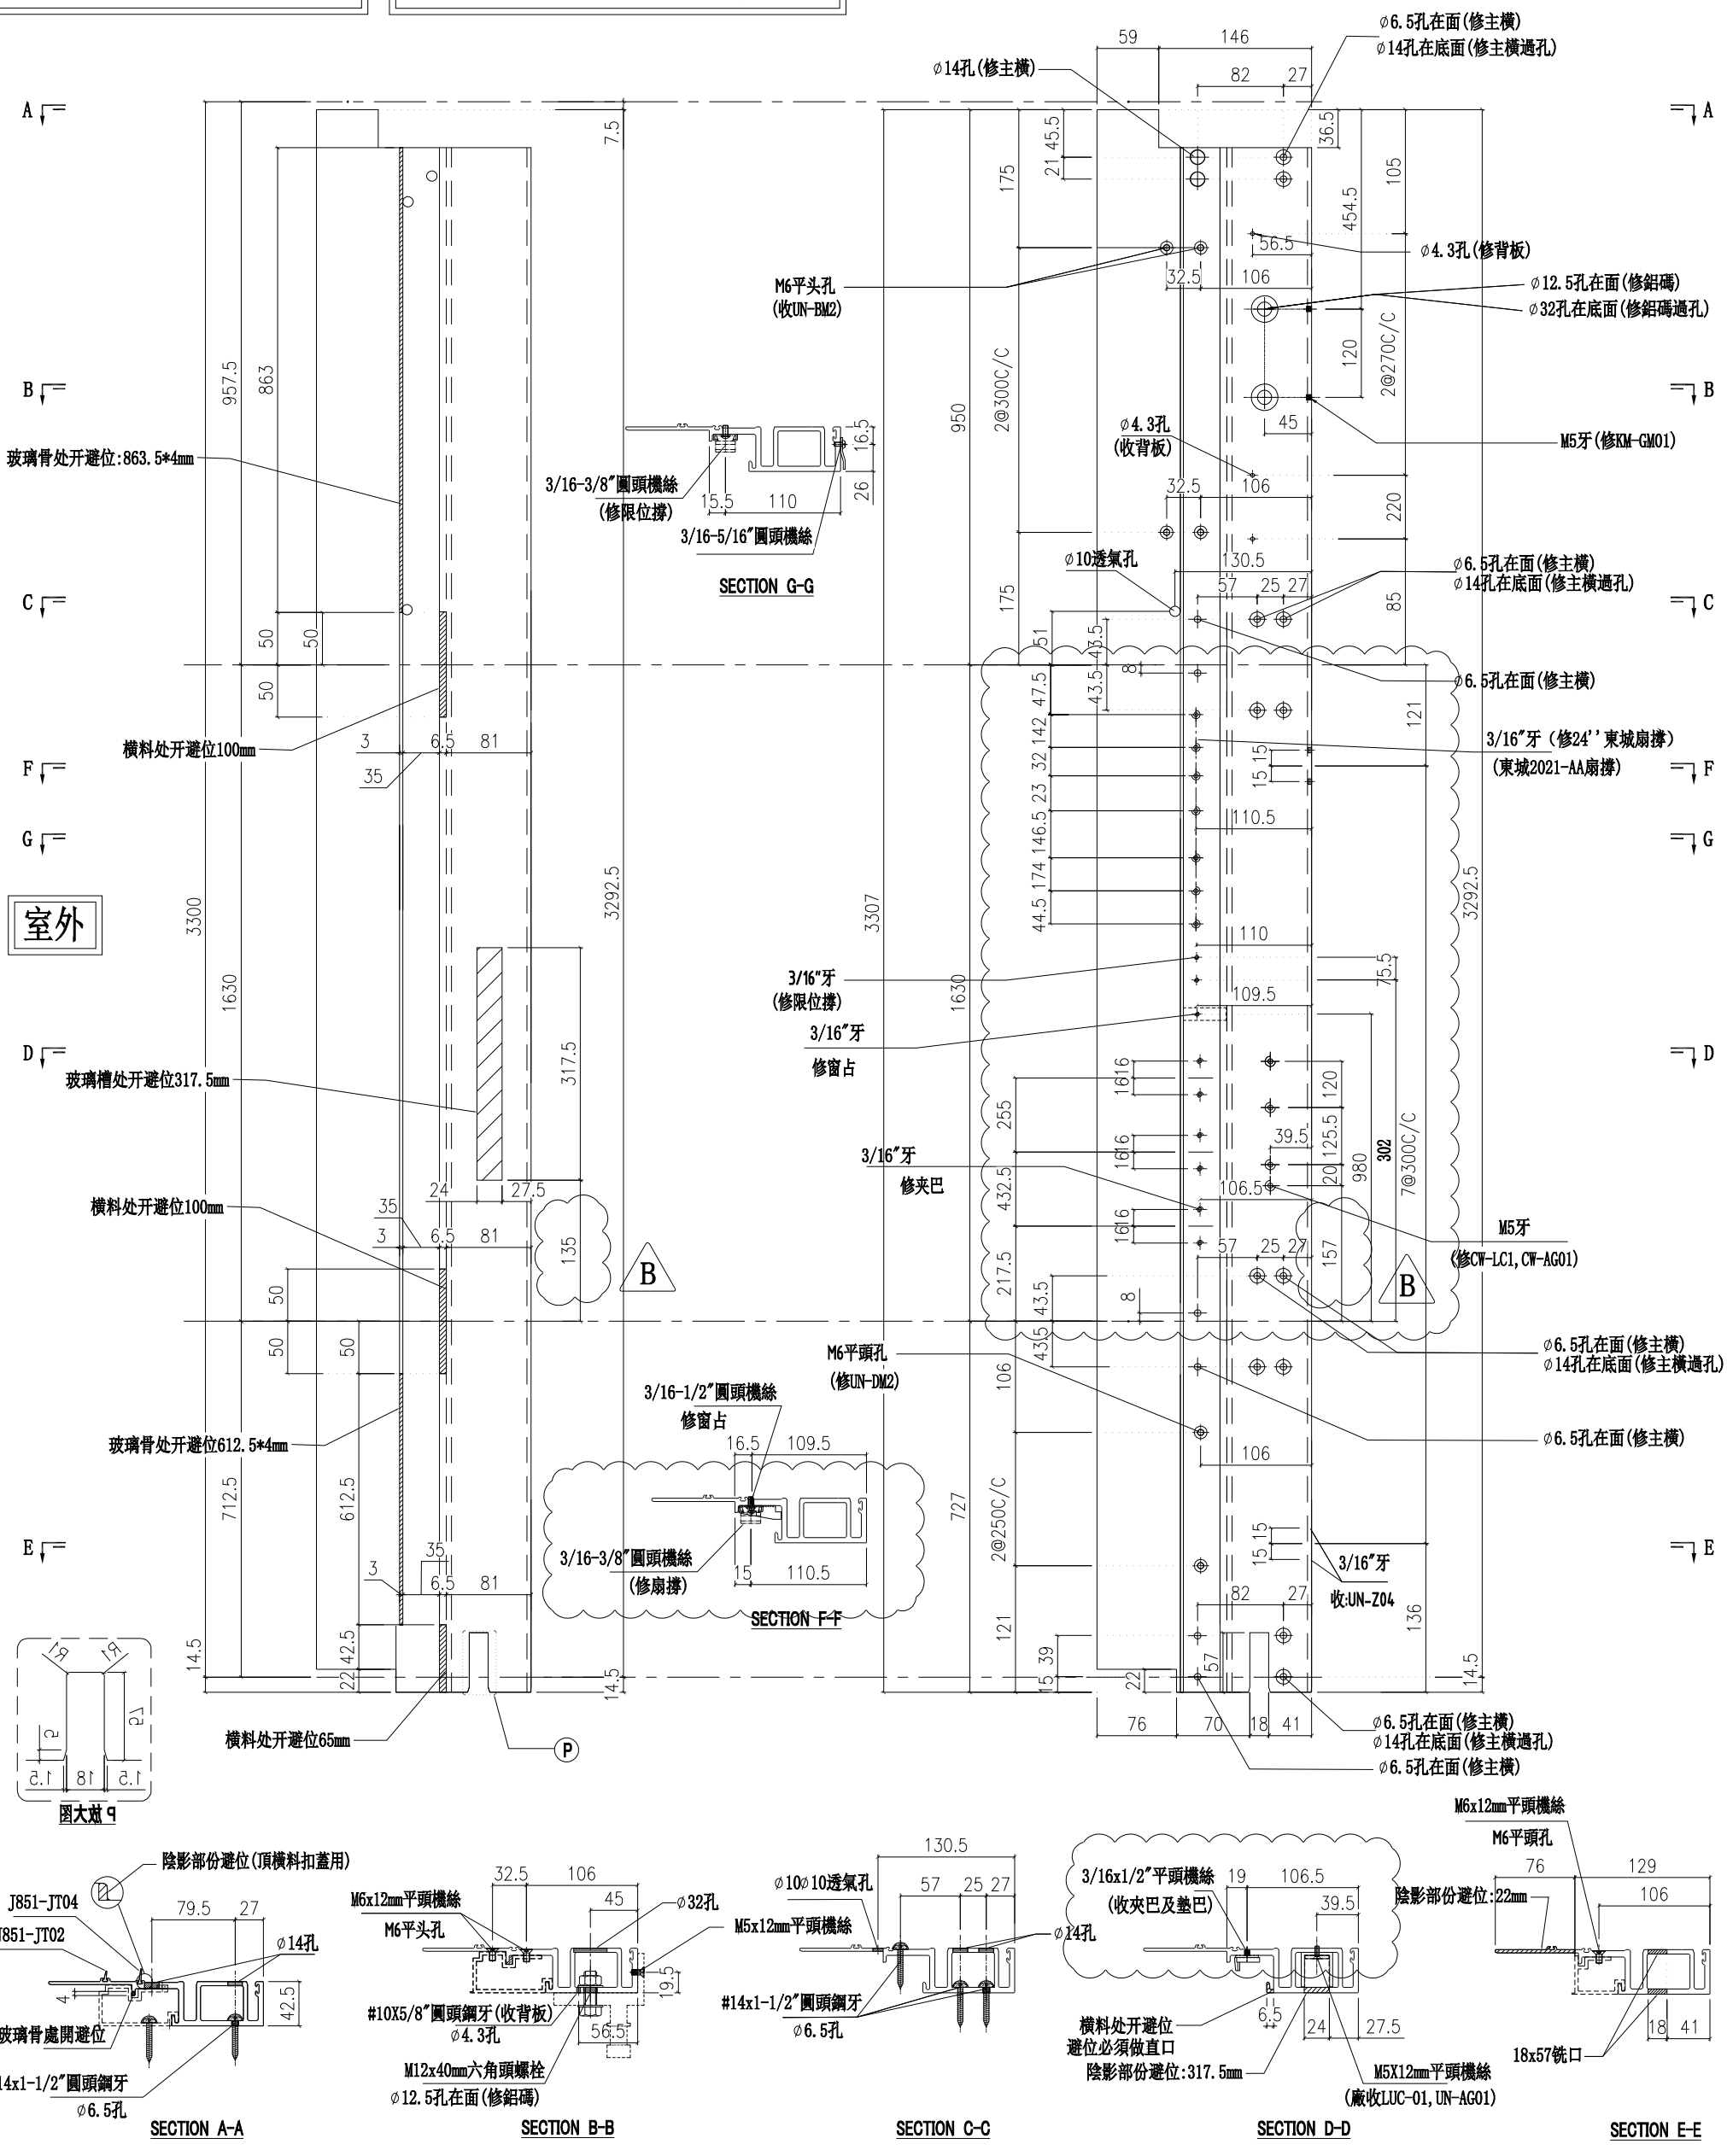

名稱	生母企	制圖	陳俊賢	2022.2.13	修改	A	B	
材料	X85974	復核	謝永林	2022.4.3	日期	2022.5.13	2022.7.14	
顏色	JMQ213457(三塗)	批準	胡哥		圖號	X85974-01aZ		

美特鋁質 有限公司
MIDI Aluminium Fabricator Ltd.


請用A3打印


樓層	數量	總數	位置	樓層
1	1	1	CW-PRMG06a	5F
3	1	3	CW-PRMB06a	5F,16F,25F
1	1	1	CW-PRMB06a	25F
1	2	2	CW-PRMB06a	25F

工程號	J853	地盤	延坪道住宅

修改夾巴高度

B版依據EI4825修改攔河槽高度

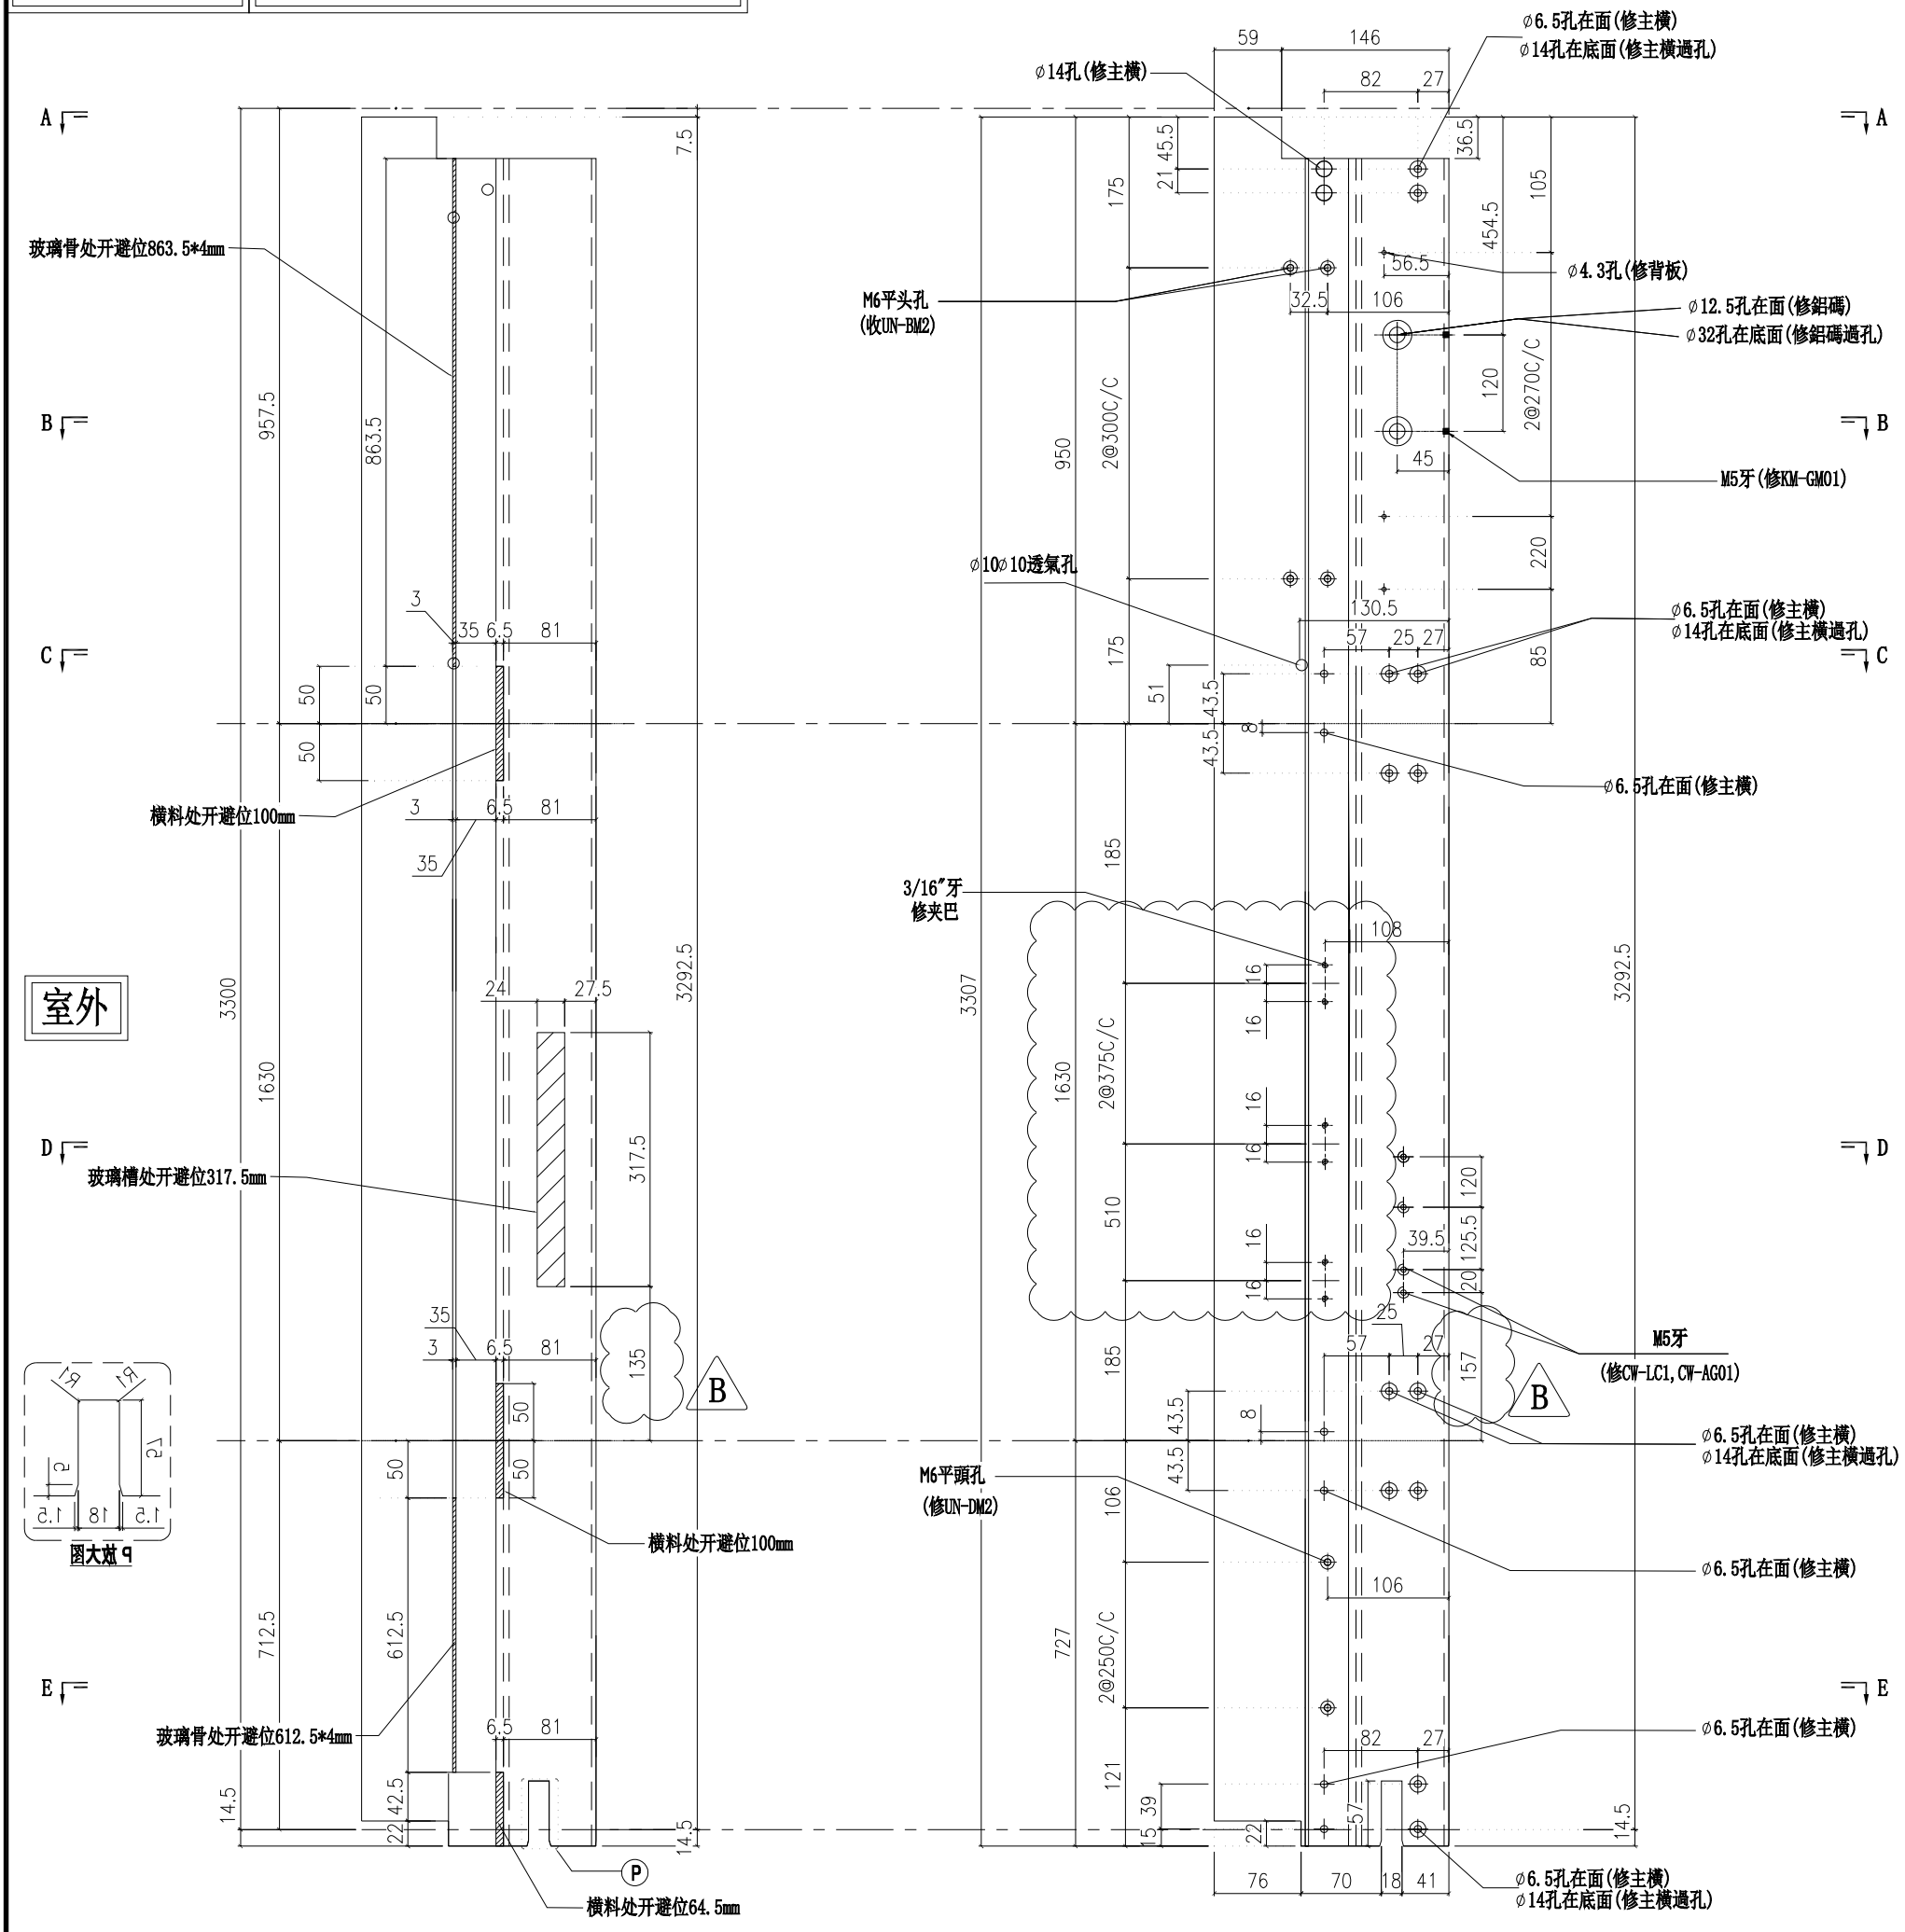

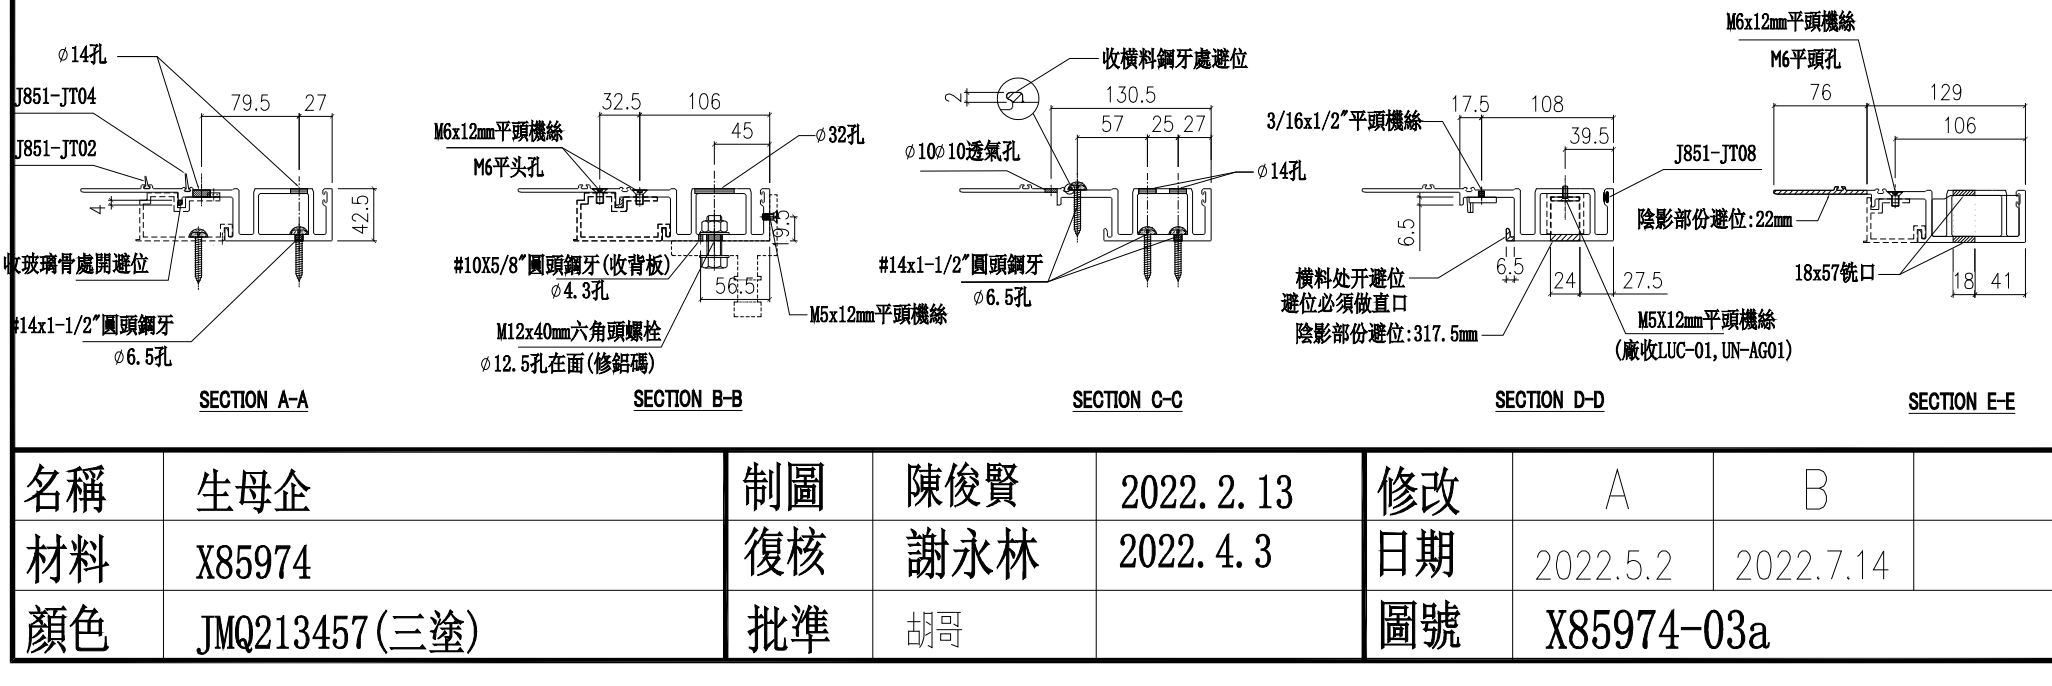

名稱	生母企	制圖	陳俊賢	2022.2.13	修改	A	B	
材料	X85974	復核	謝永林	2022.4.3	日期	2022.5.2	2022.7.14	
顏色	JMQ213457(三塗)	批準	胡哥		圖號	X85974-03a		

美特鋁質 有限公司
MIDI Aluminium Fabricator Ltd.


工程號	J853	地盤	延坪道住宅

修改窗佔及夾巴,扇撐高度

B版依據EI4825修改攔河槽高度

請用A3打印

樓層	數量	總數	位置	樓層
1	2	2	CW-PTMG06b	23F
1	1	1	CW-PTMB26b	23F

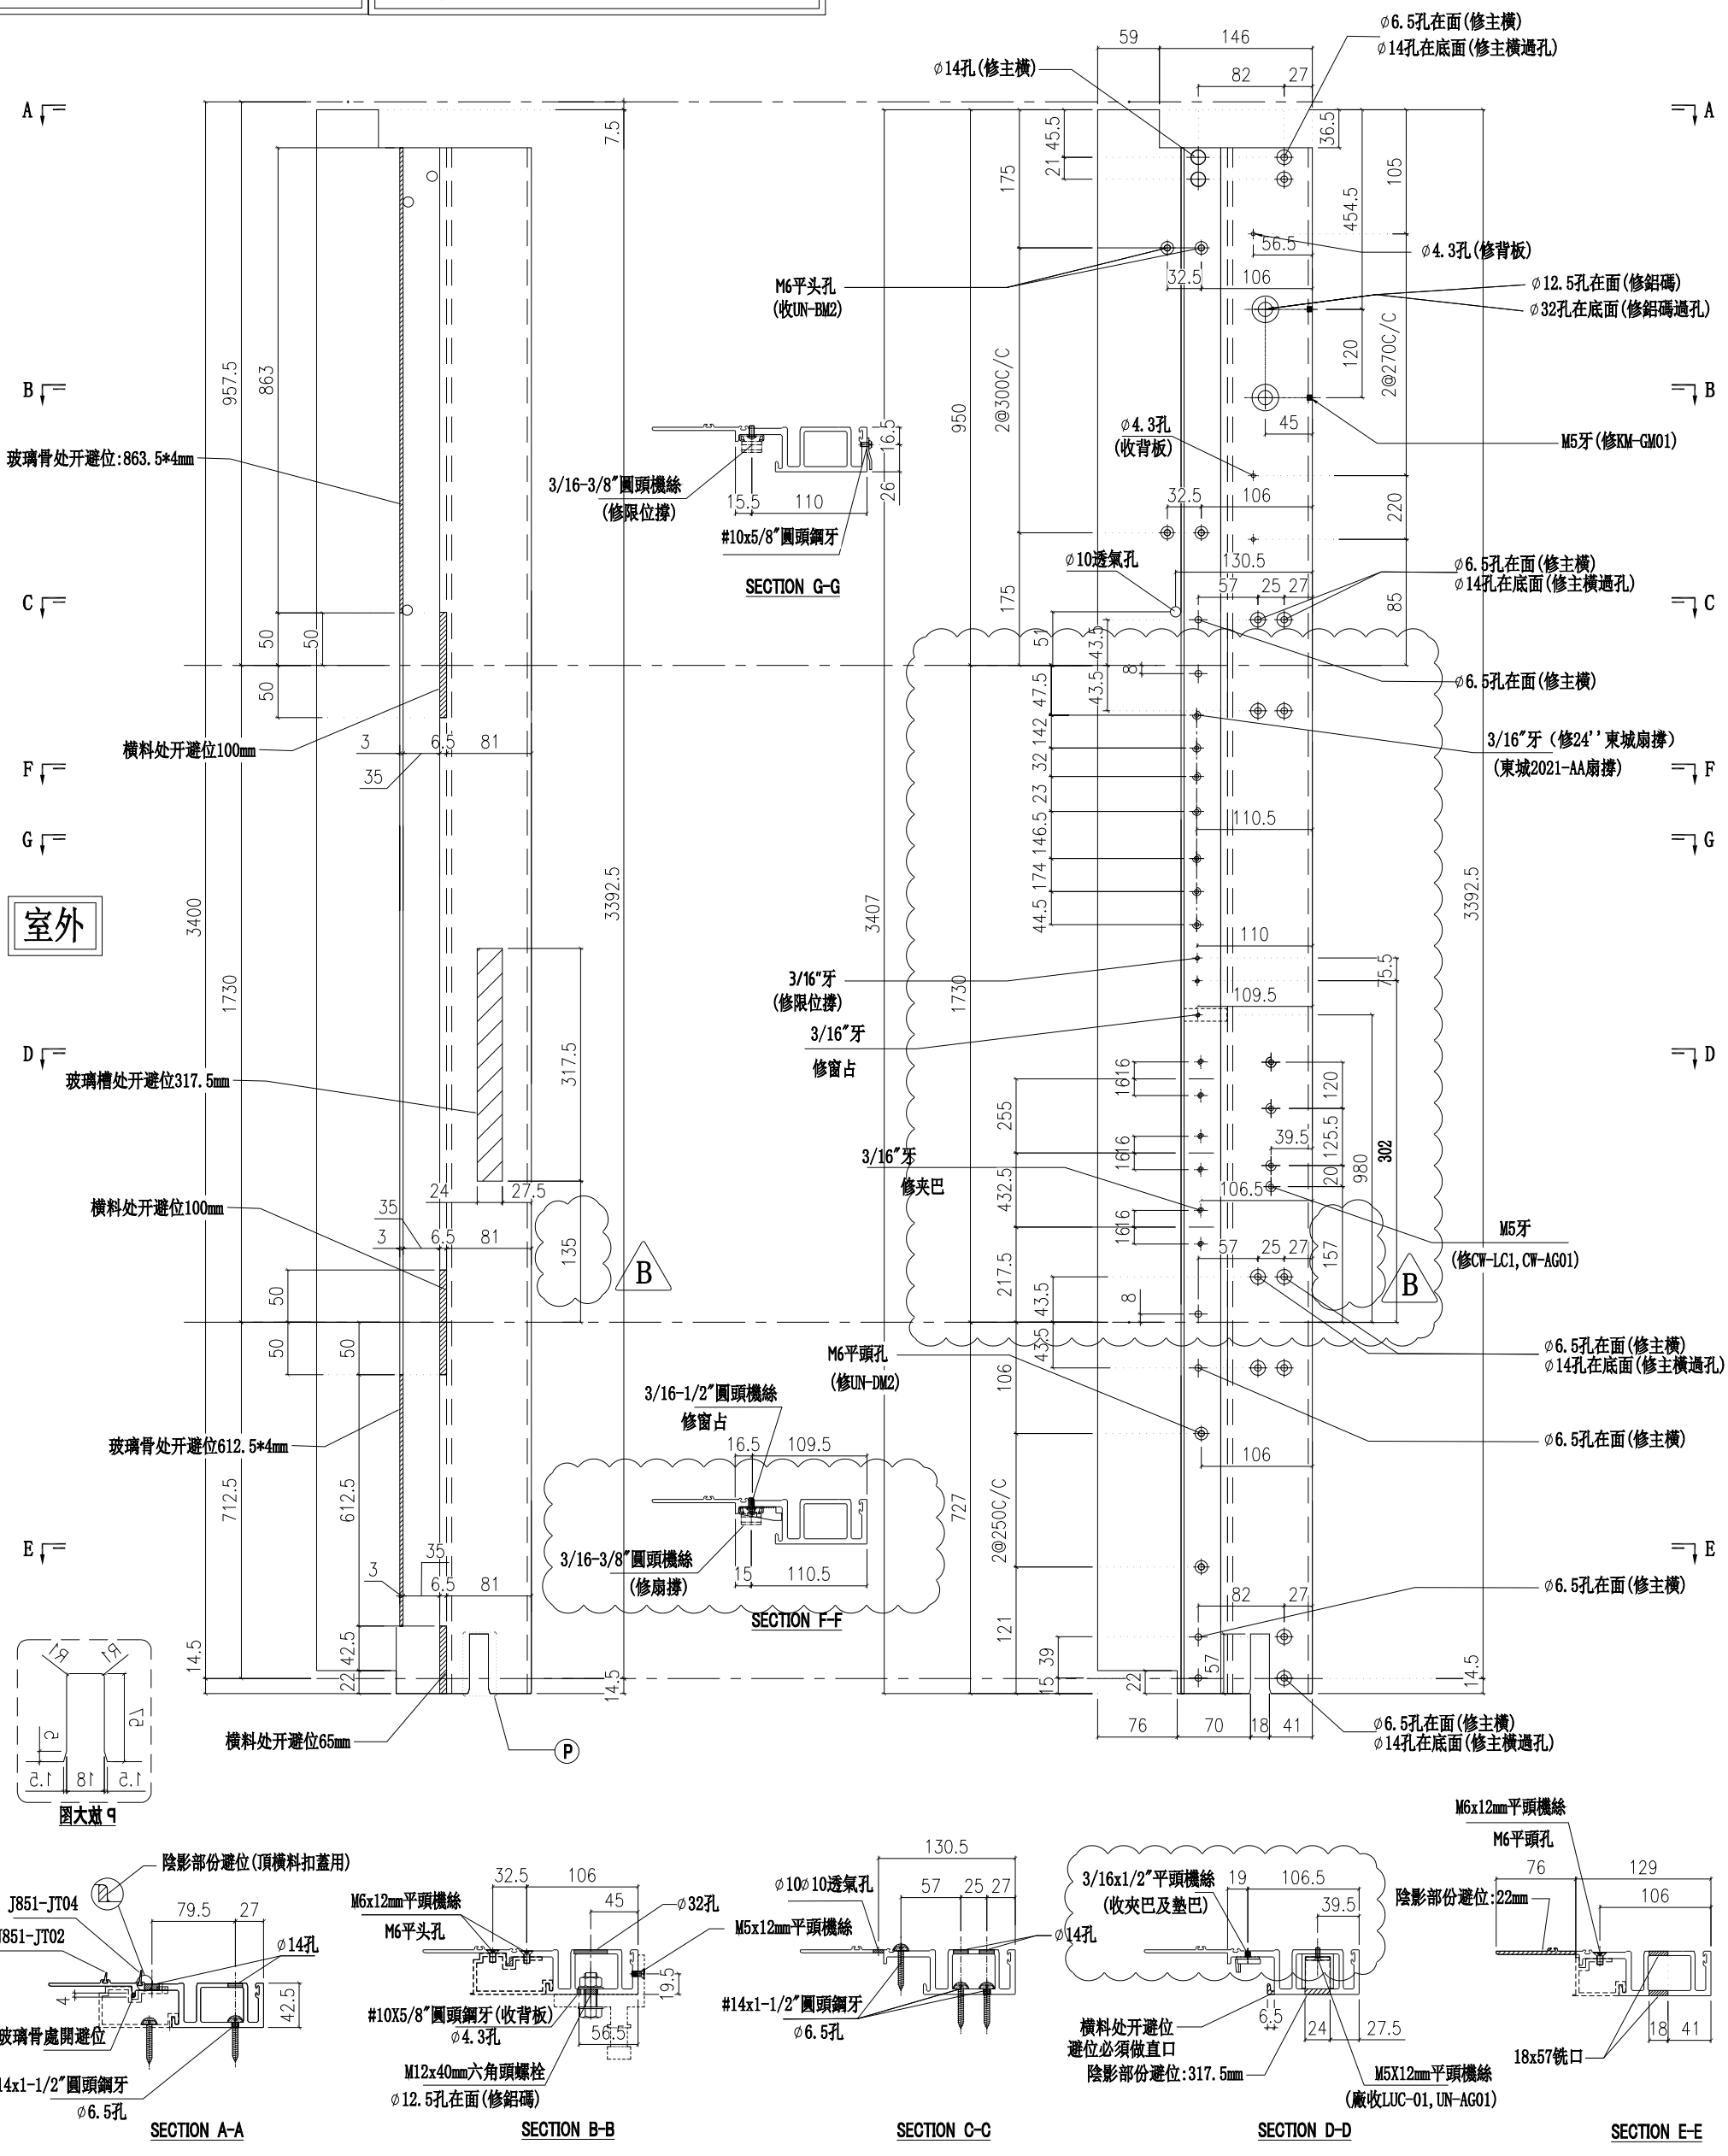

名稱	生母企	制圖	陳俊賢	2022.2.13	修改	A	B	
材料	X85974	復核	謝永林	2022.4.3	日期	2022.5.13	2022.7.14	
顏色	JMQ213457(三塗)	批準	胡哥		圖號	X85974-01b		


美特鋁質 有限公司
MIDI Aluminium Fabricator Ltd.

請用A3打印	樓層	數量	總數	位置	樓層
	1	2	2	CW-PTMG06bZ	23F

工程號	J853	地盤	延坪道住宅

修改窗佔及夾巴,扇撐高度

B版依據EI4825修改攔河槽高度

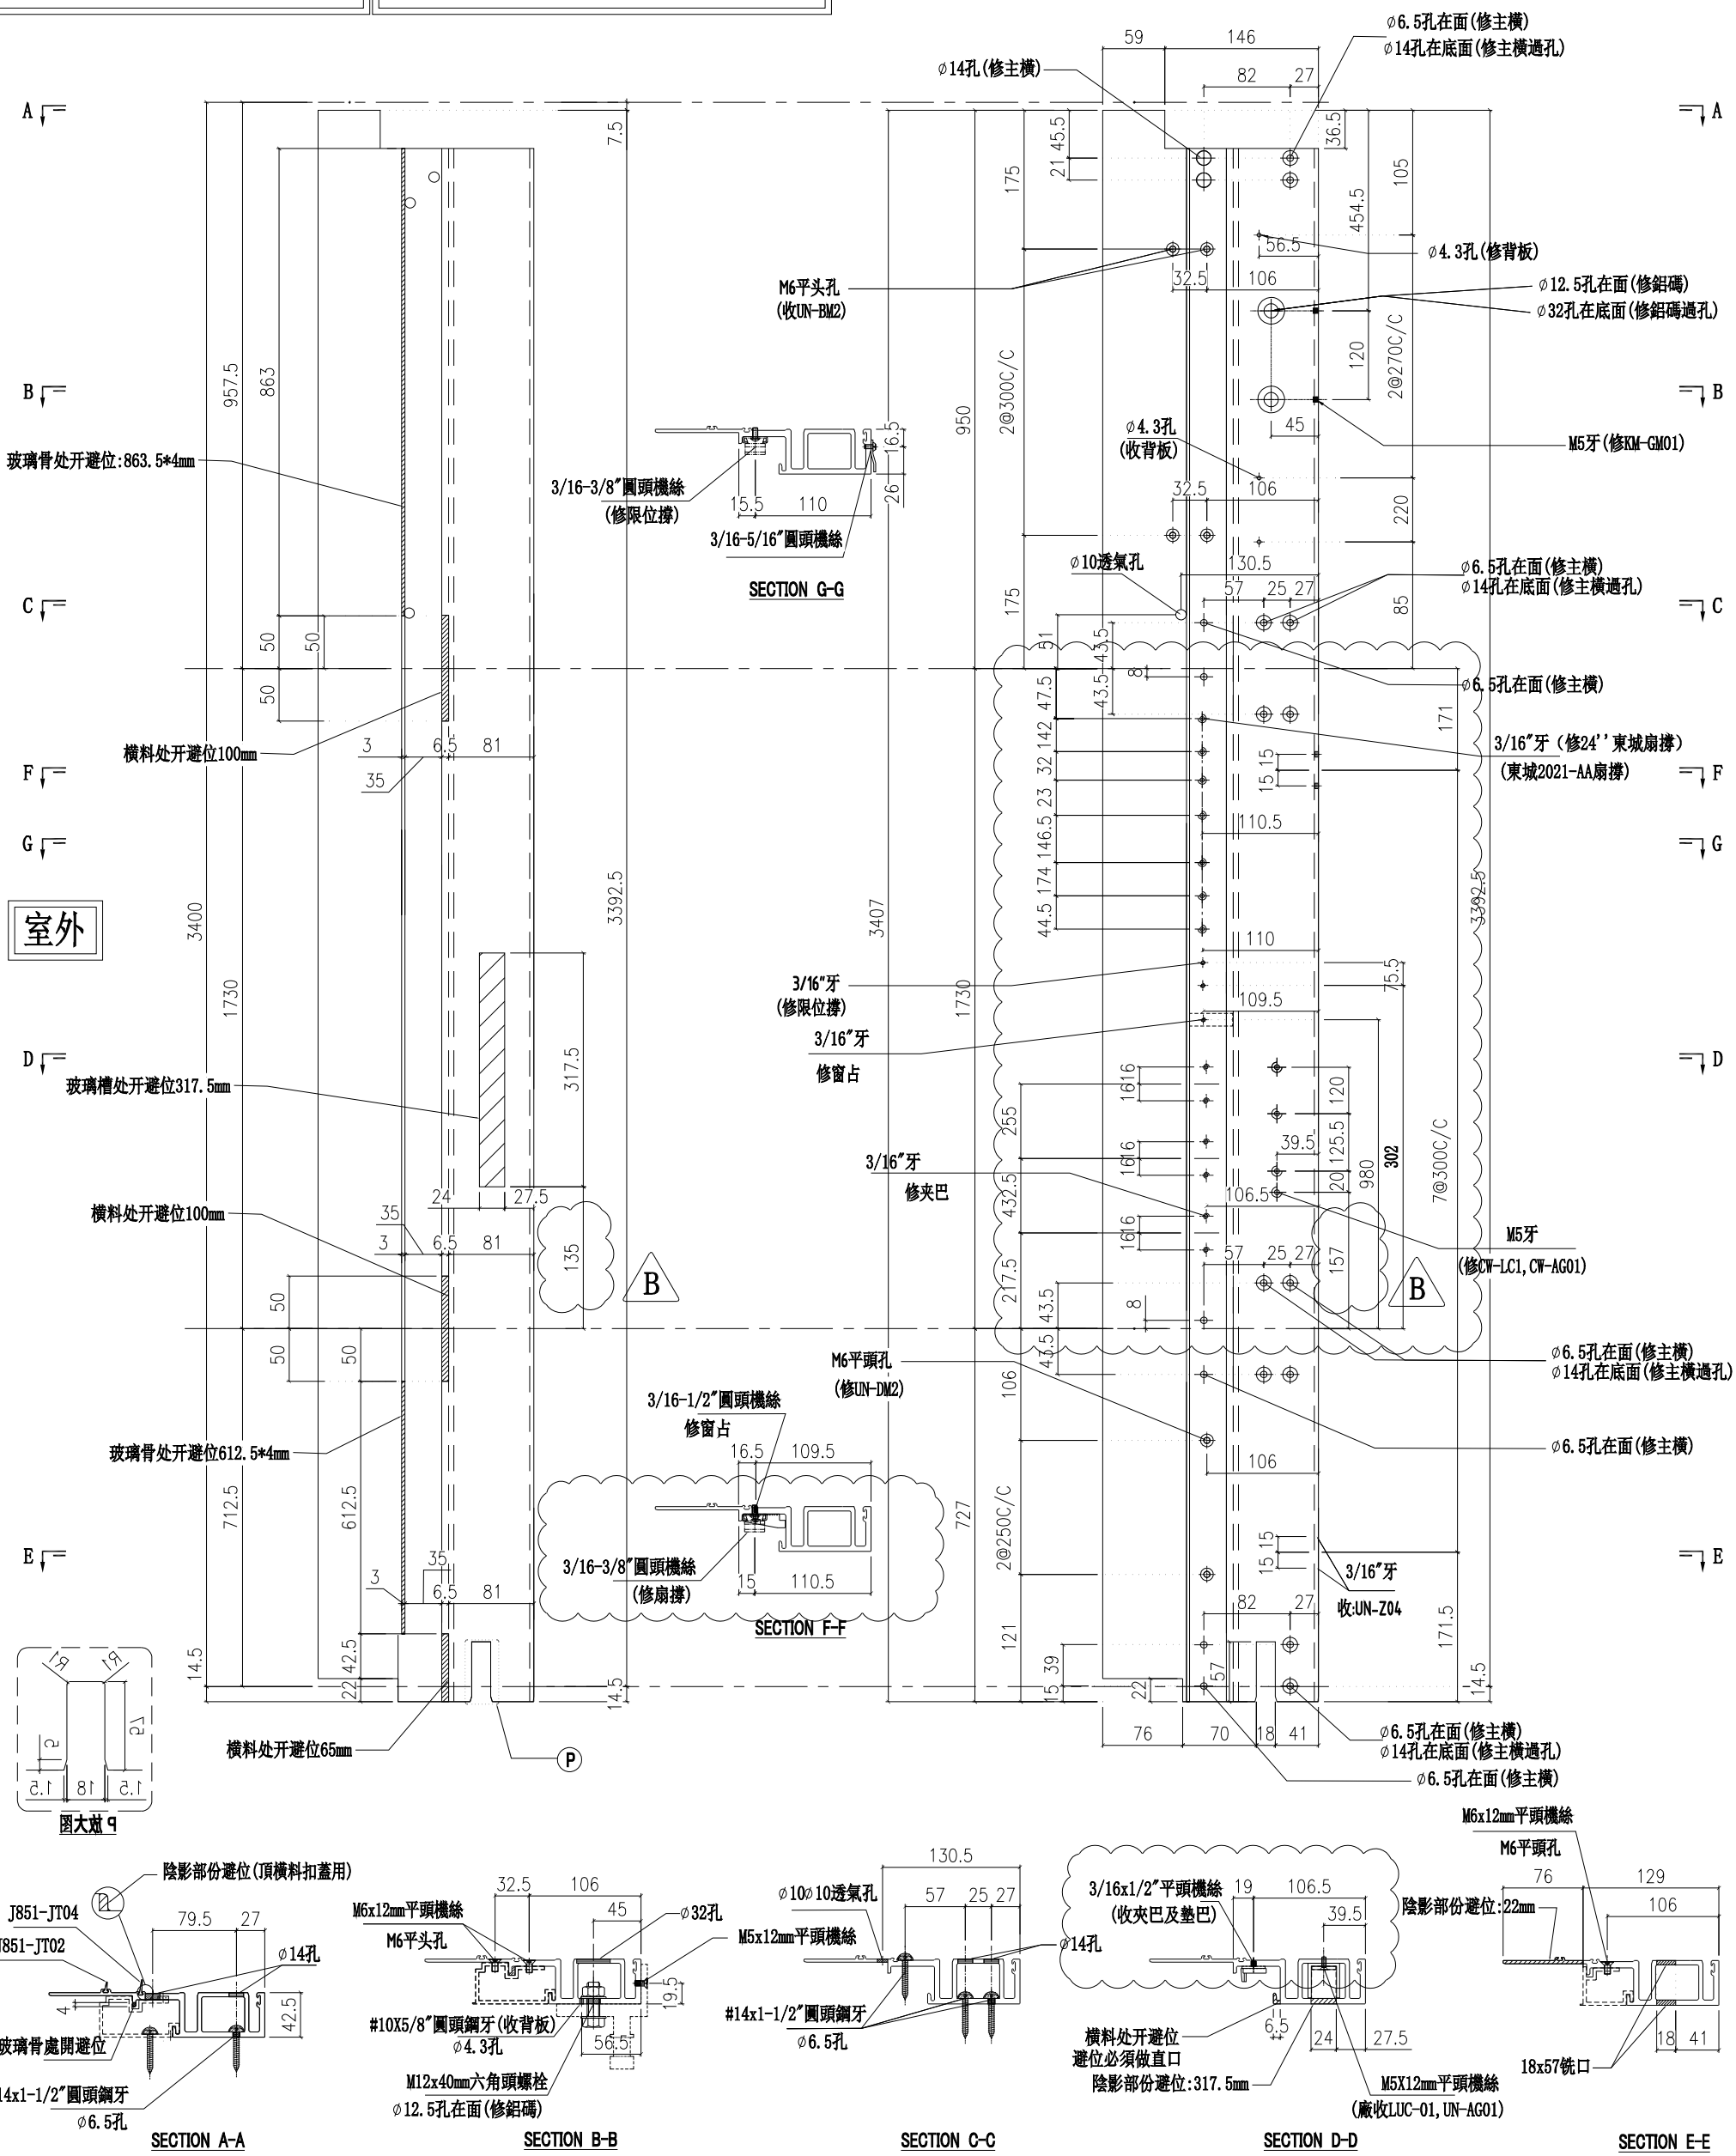

名稱	生母企	制圖	陳俊賢	2022.2.13	修改	A	B	
材料	X85974	復核	謝永林	2022.4.3	日期	2022.5.13	2022.7.14	
顏色	JMQ213457(三塗)	批準	胡哥		圖號	X85974-01bZ		

美特鋁質 有限公司
MIDI Aluminium Fabricator Ltd.


工程號	J853	地盤	延坪道住宅


修改夾巴高度

B版依據EI4825修改攔河槽高度

請用A3打印

樓層	數量	總數	位置	樓層
1	1	1	CW-PRMB06b	23F
1	1	1	CW-PRMB06b	23
1	2	2	CW-PRMB06b	23F

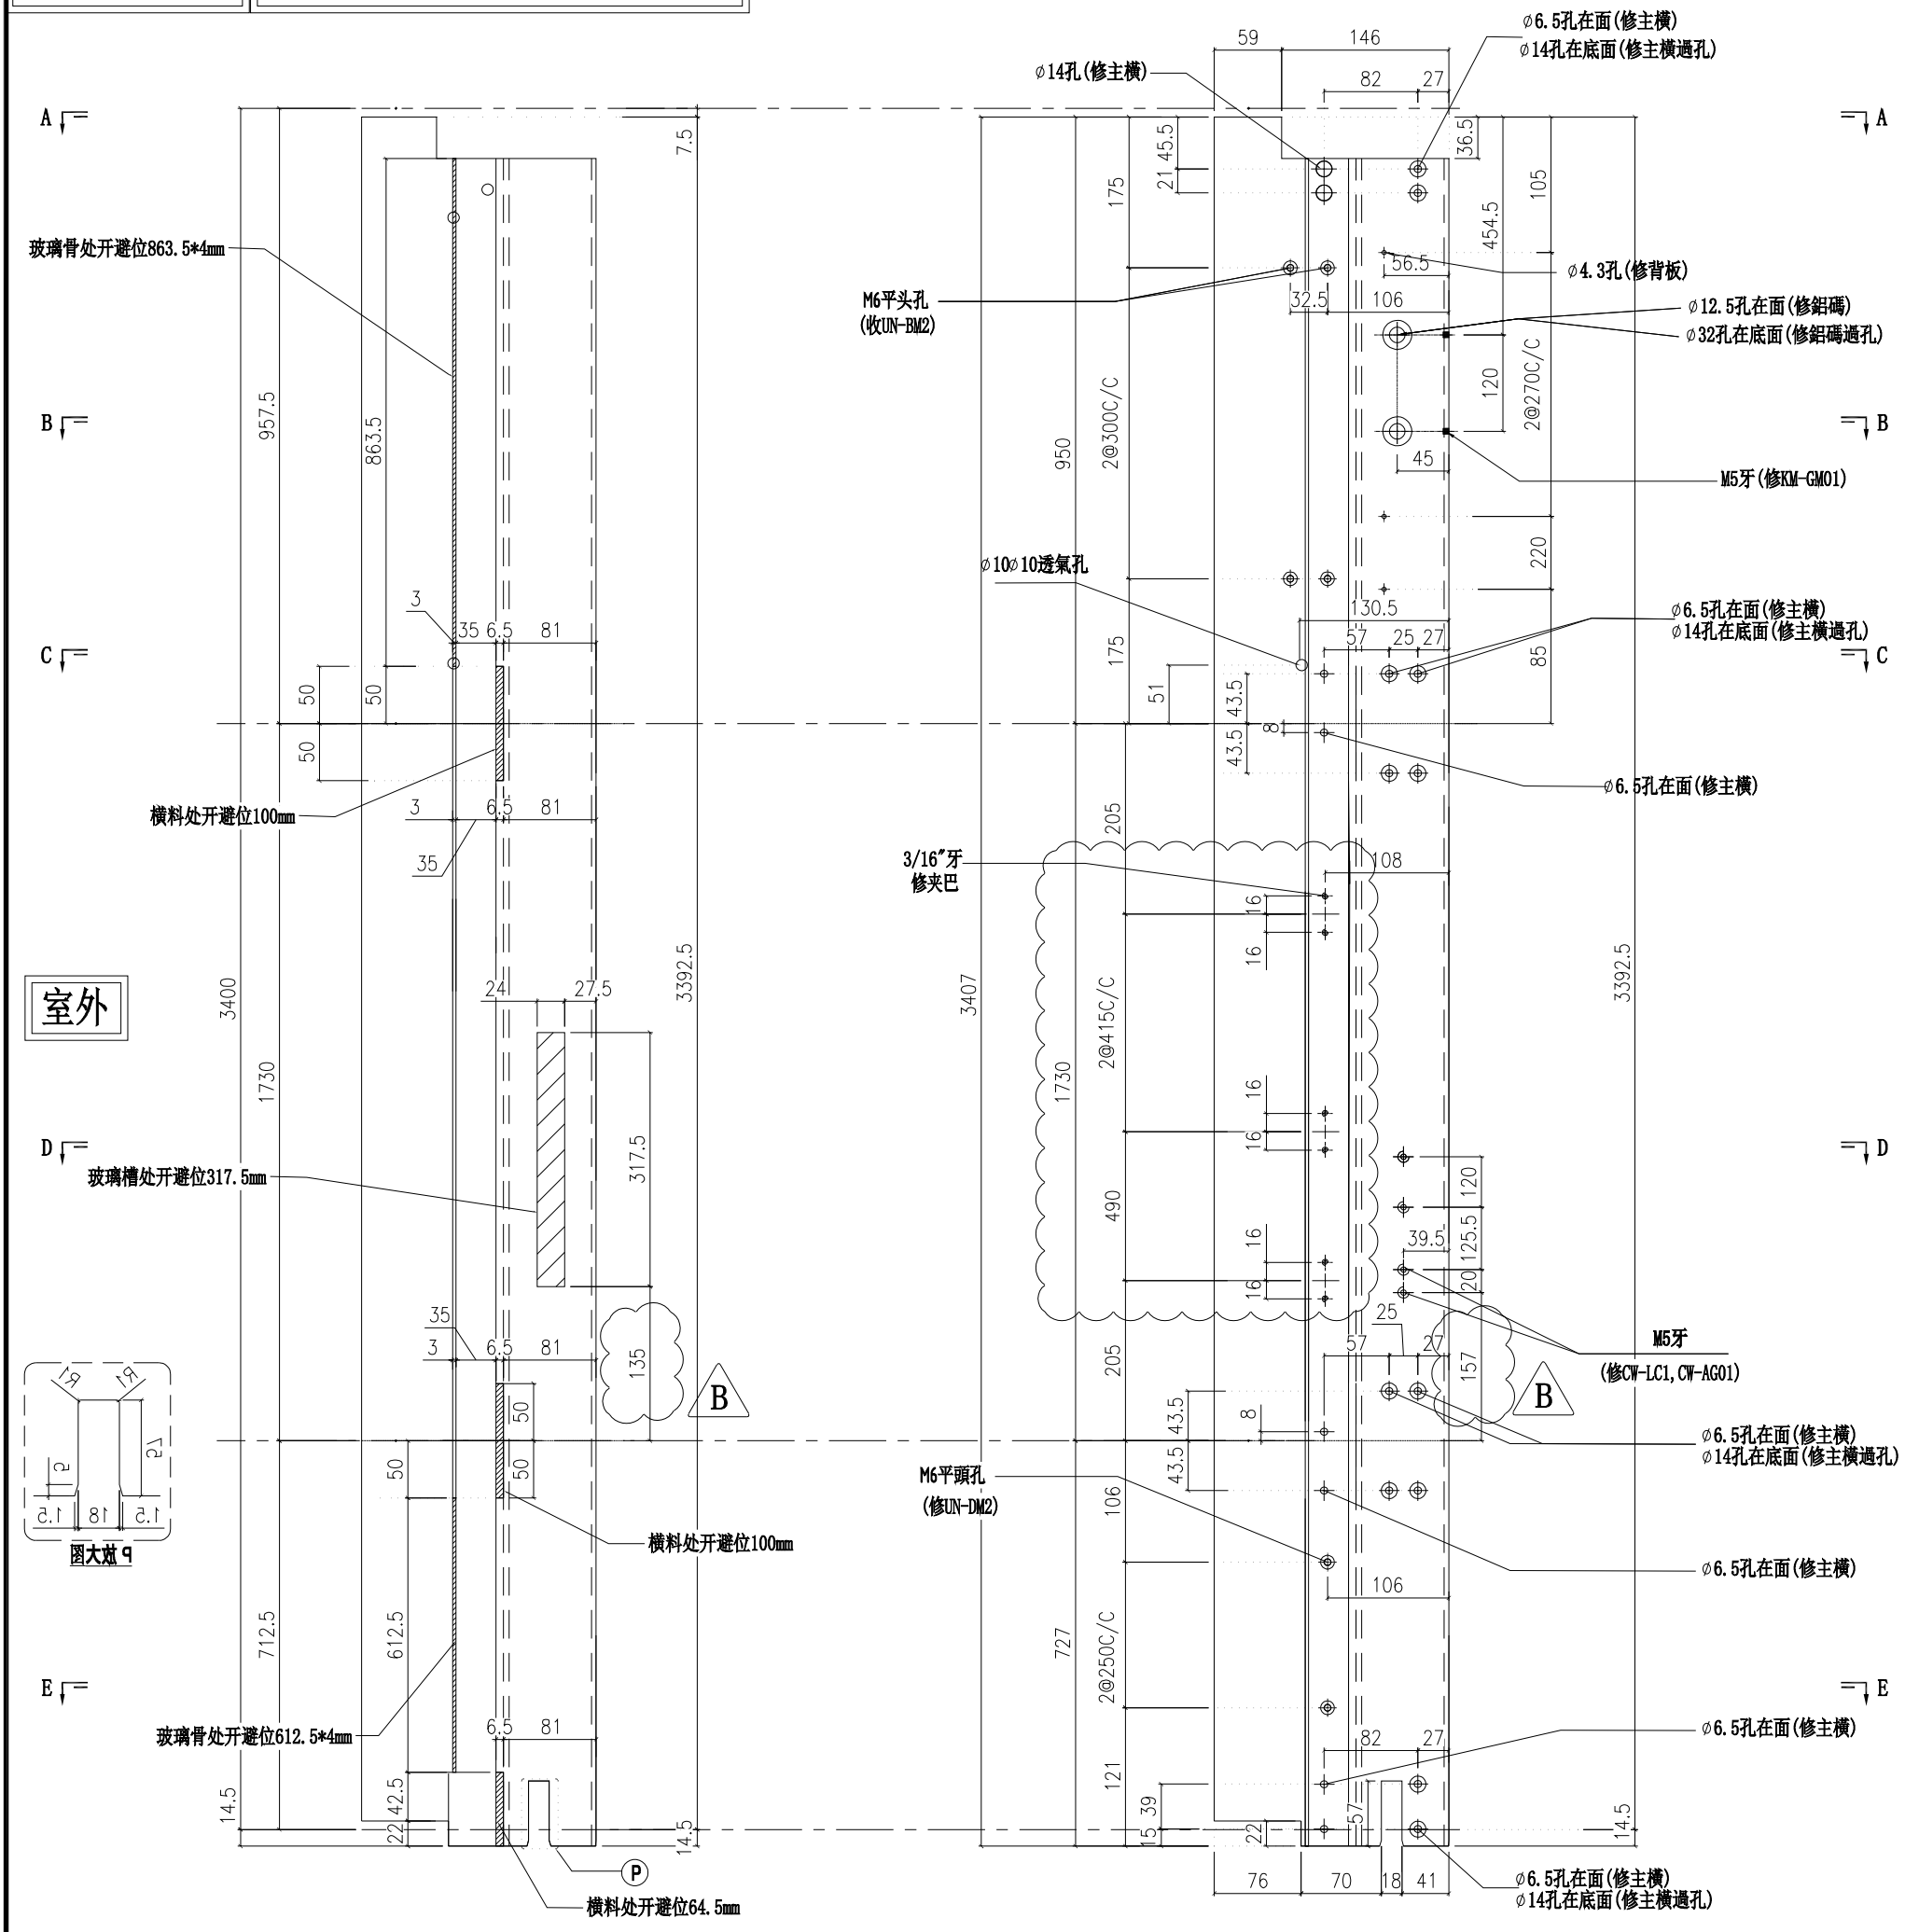

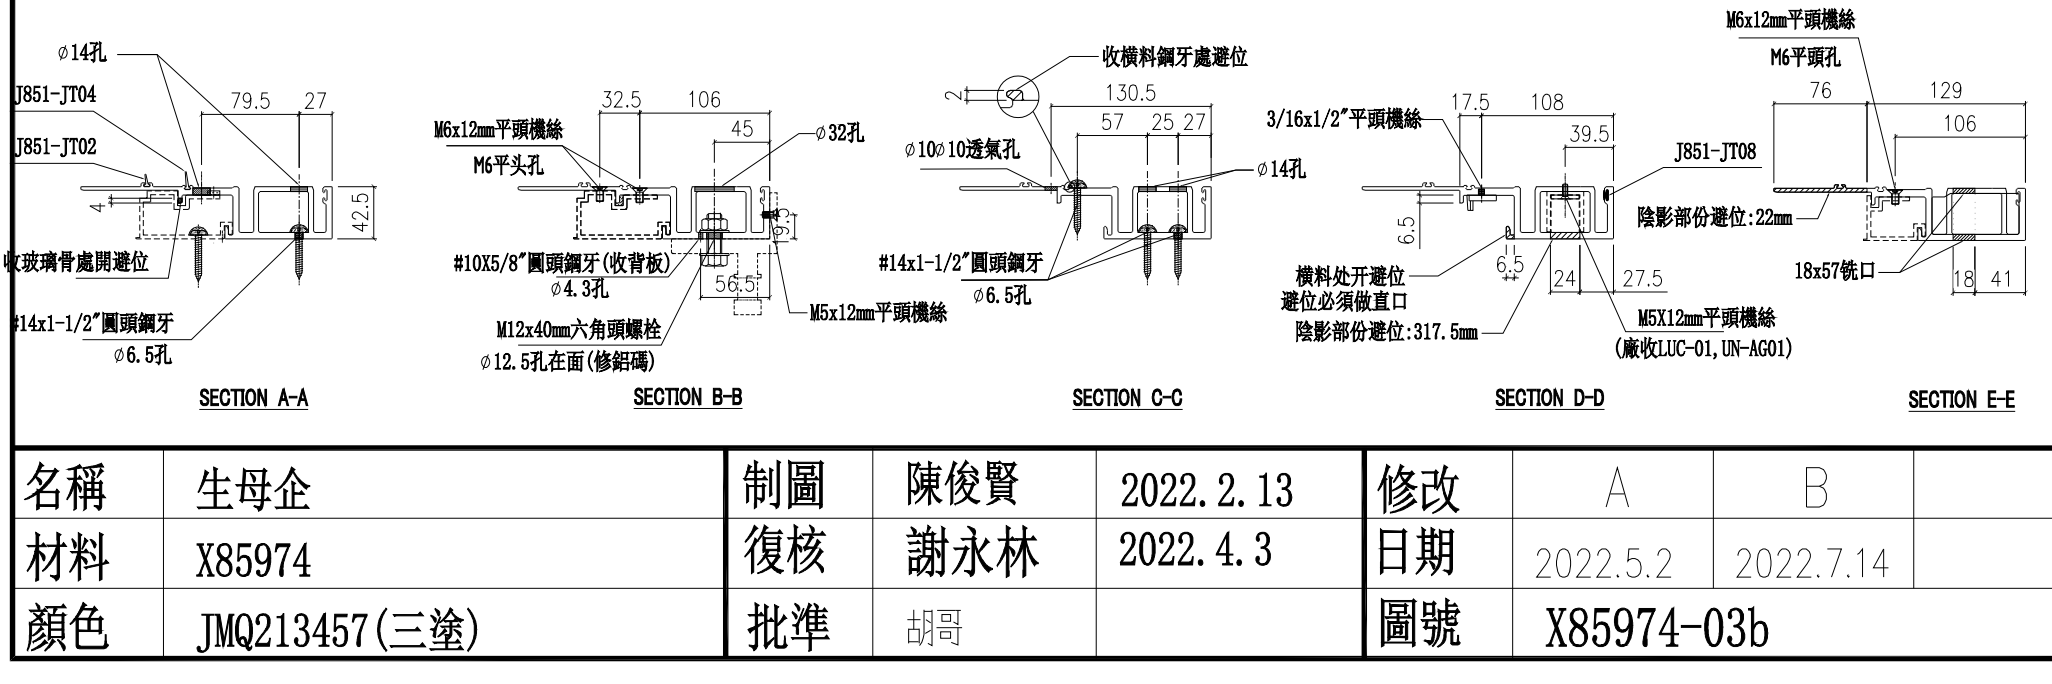

名稱	生母企	制圖	陳俊賢	2022.2.13	修改	A	B	
材料	X85974	復核	謝永林	2022.4.3	日期	2022.5.2	2022.7.14	
顏色	JMQ213457(三塗)	批準	胡哥		圖號	X85974-03b		


美特鋁質 有限公司
MIDI Aluminium Fabricator Ltd.

請用A3打印

數量	使用位置	樓層
9	CW-PTBG36Z	11F-15F,17F-22F

A版依據EI4825修改攔河槽高度

工程號	J853	地盤	延坪道住宅

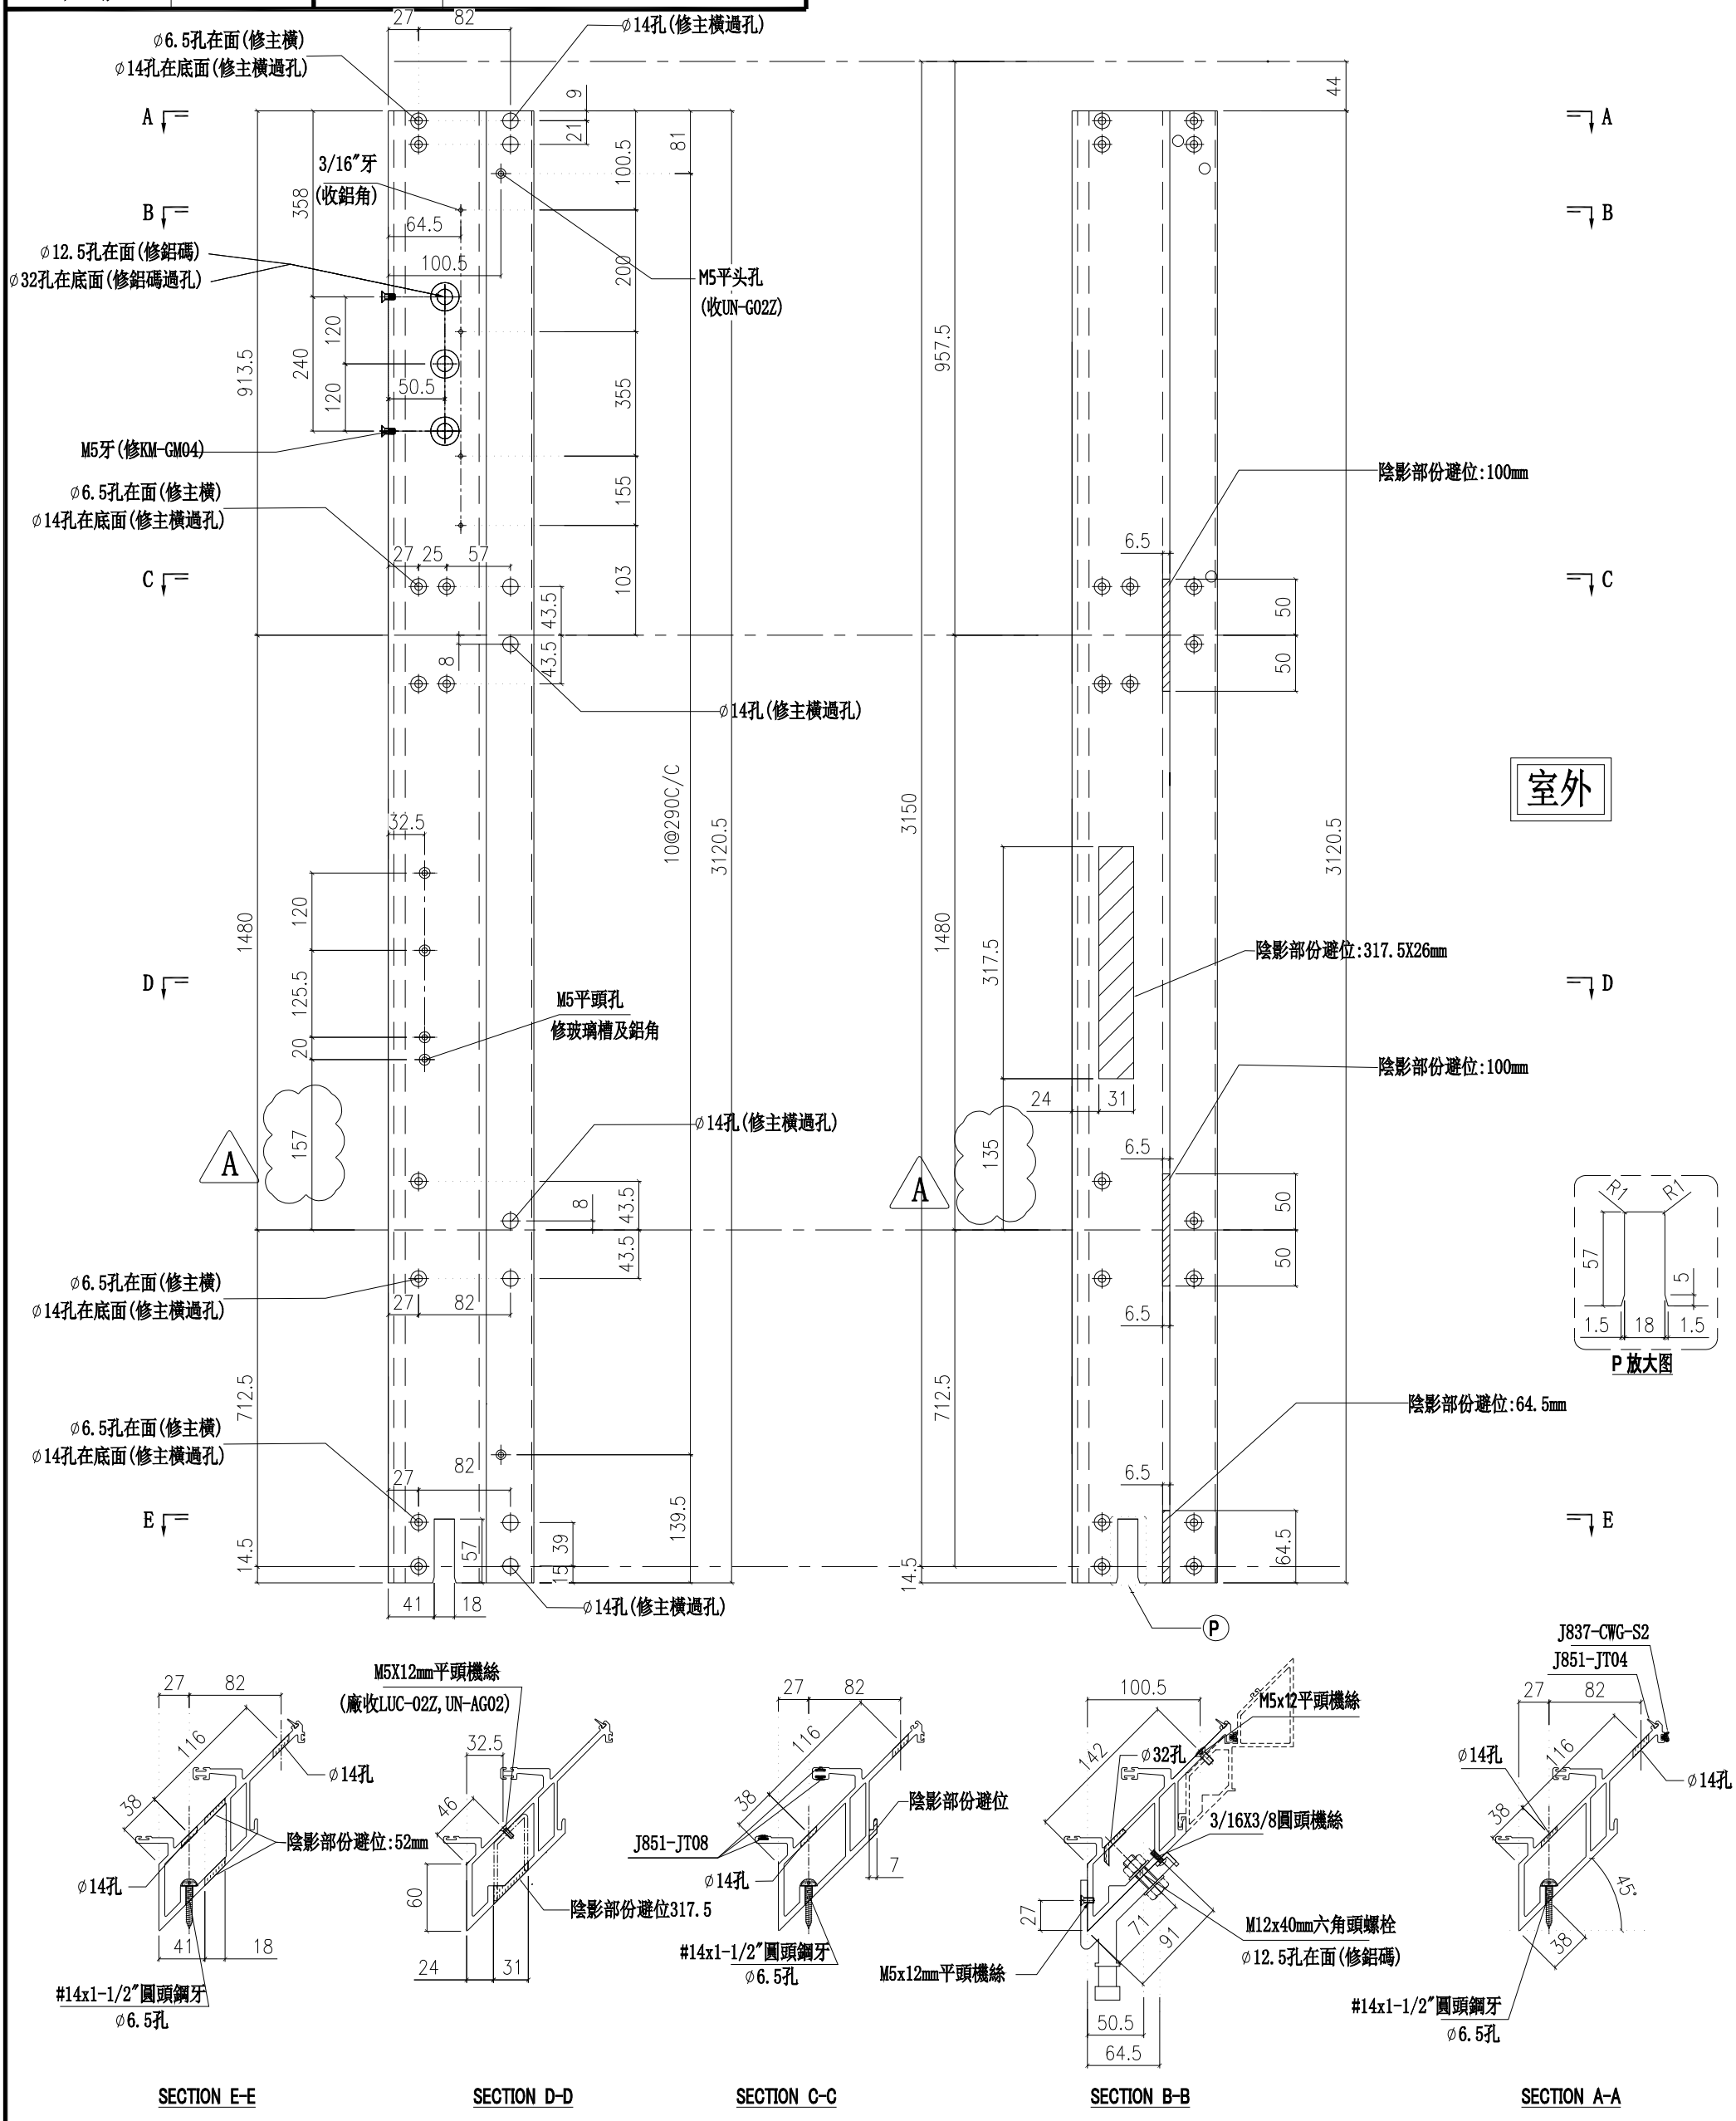

名稱	轉角公企	制圖	陳俊賢	2022.2.13	修改	A		
材料	X85977	復核	謝永林	2022.4.3	日期	2022.7.14		
顏色	JMQ213457(三塗)	批準	胡哥		圖號	X85977-01		


美特鋁質 有限公司
MIDI Aluminium Fabricator Ltd.

請用A3打印

數量	使用位置	樓層
1	CW-PTBG36aZ	16F

A版依據EI4825修改攔河槽高度

工程號	J853	地盤	延坪道住宅

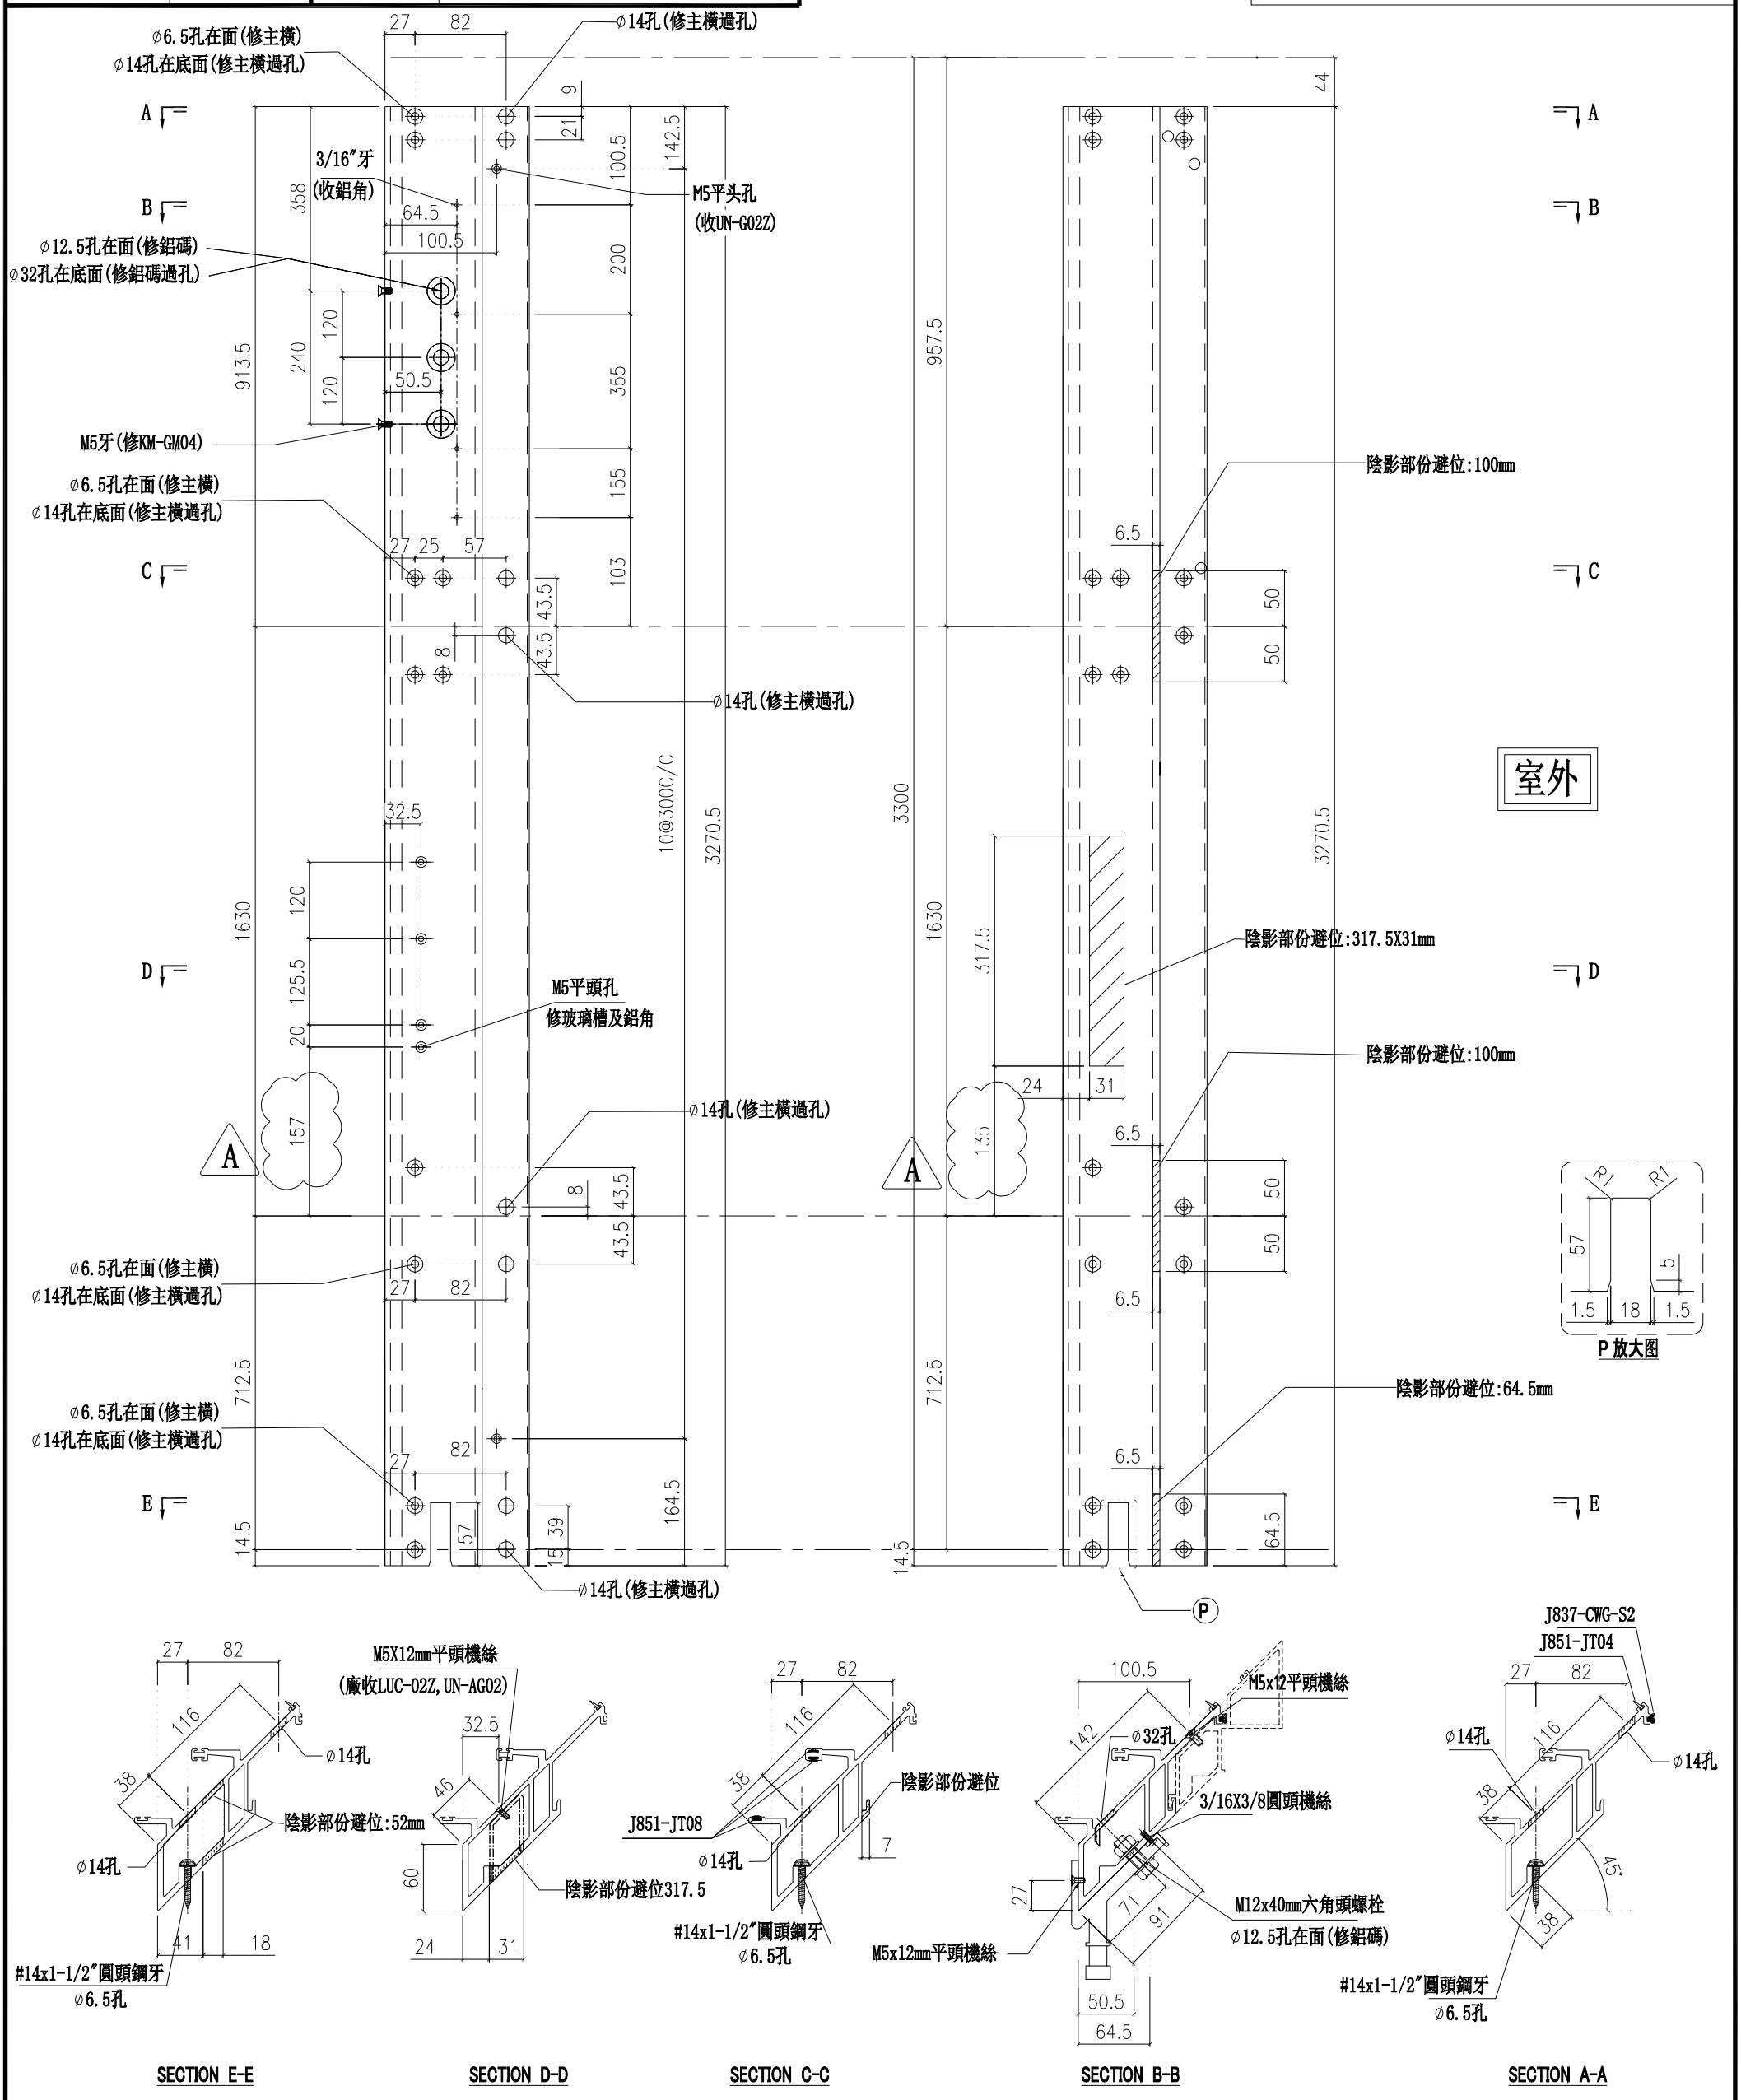

名稱	轉角公企	制圖	陳俊賢	2022.2.13	修改	A		
材料	X85977	復核	謝永林	2022.4.3	日期	2022.7.14		
顏色	JMQ213457(三塗)	批準	胡哥		圖號	X85977-01a		


美特鋁質 有限公司
MIDI Aluminium Fabricator Ltd.


數據表見:UN-BM2(1)

工程號	J853	地盤	延坪道住宅


A版修透气孔

室外

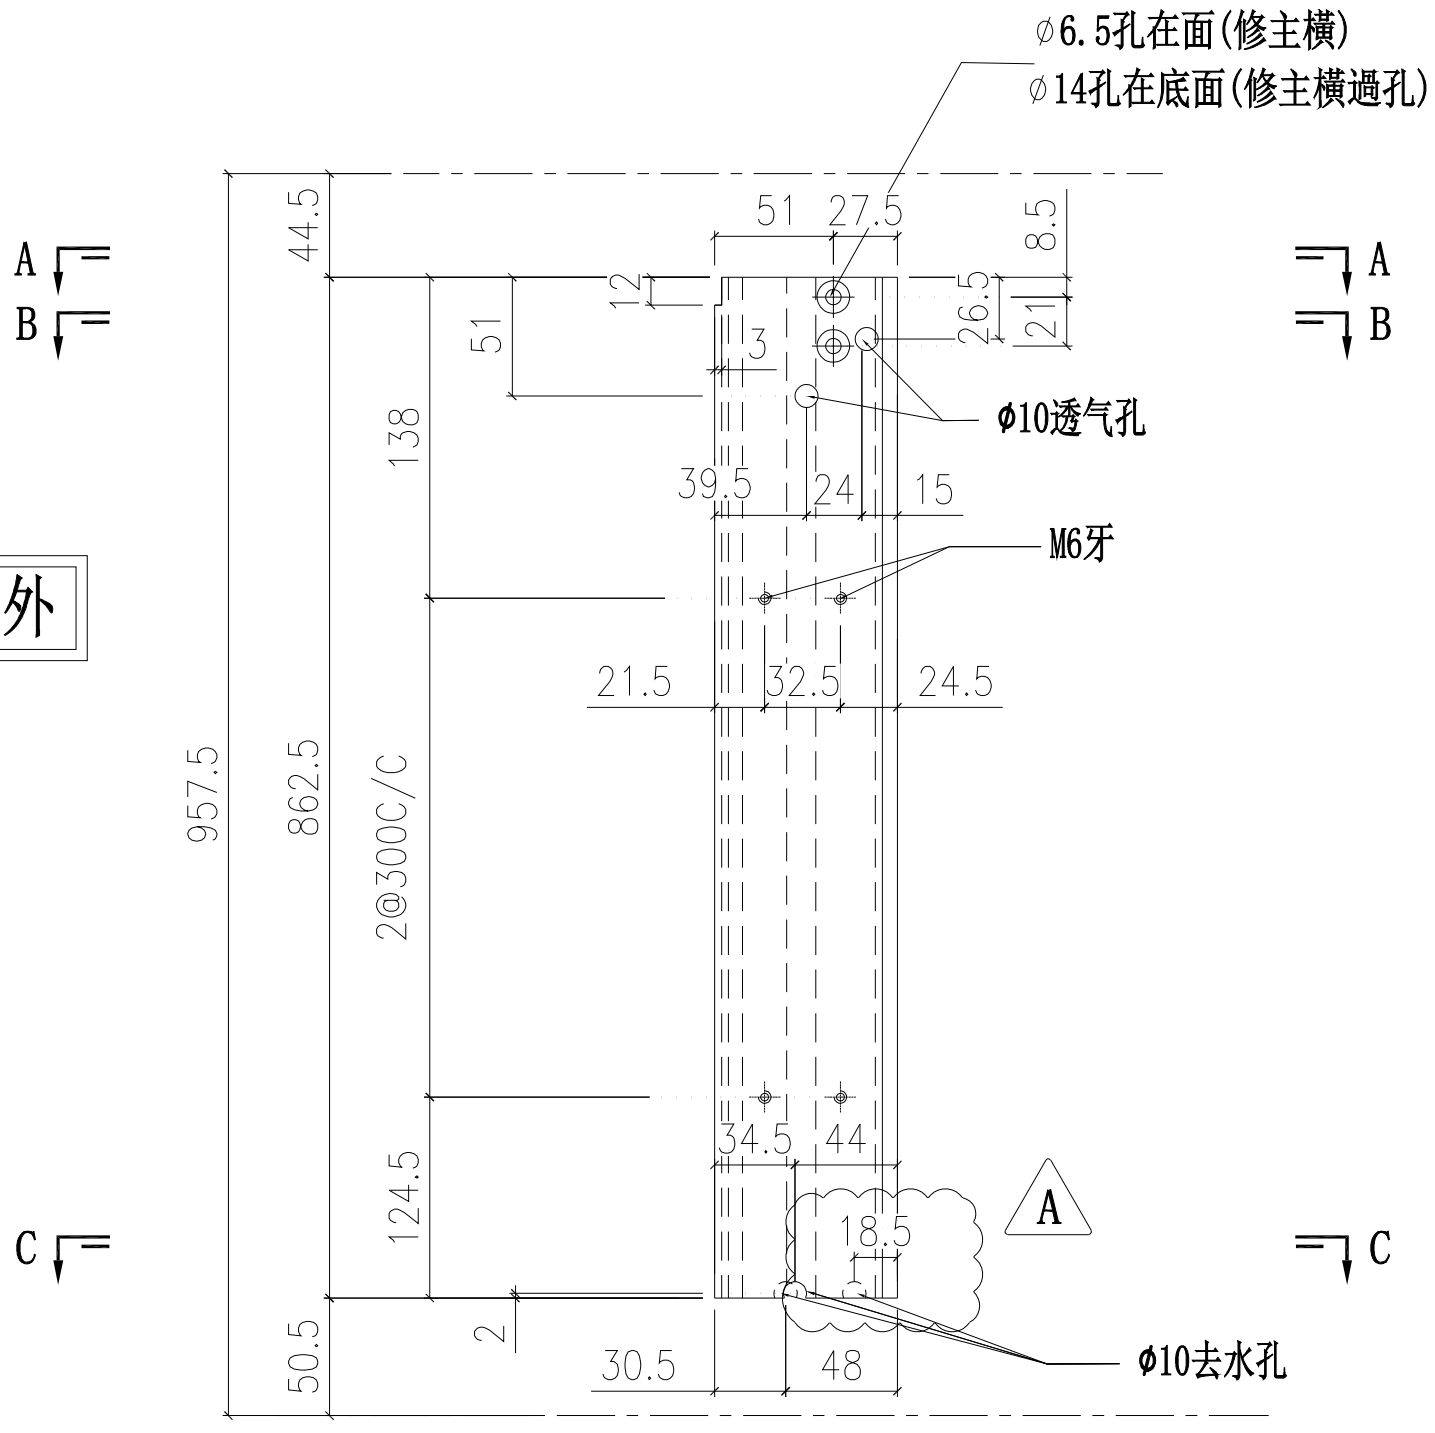


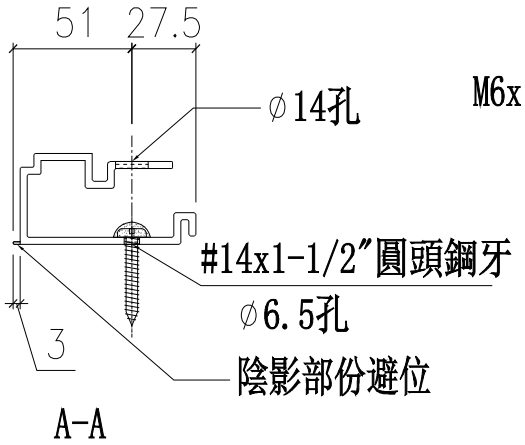

A-A

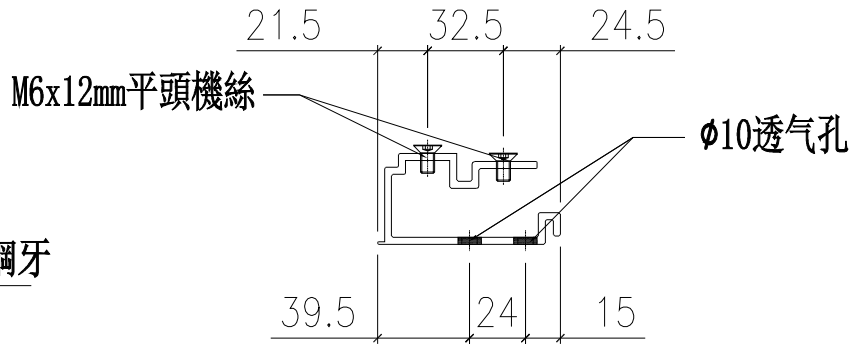

B-B

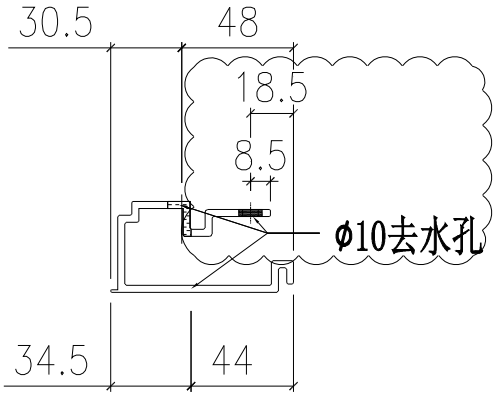

C-C


名稱	單玻骨	制圖	陳俊賢	2022.2.13	修改	A		
材料	X85987	復核	謝永林	2022.4.3	日期	2022.7.144		
顏色	JMQ213457(三塗)	批準	胡哥		圖號	UN-BM2		


美特鋁質 有限公司
MIDI Aluminium Fabricator Ltd.

數據表見:UN-BM2R(1)


工程號	J853	地盤	延坪道住宅

A版修透气孔

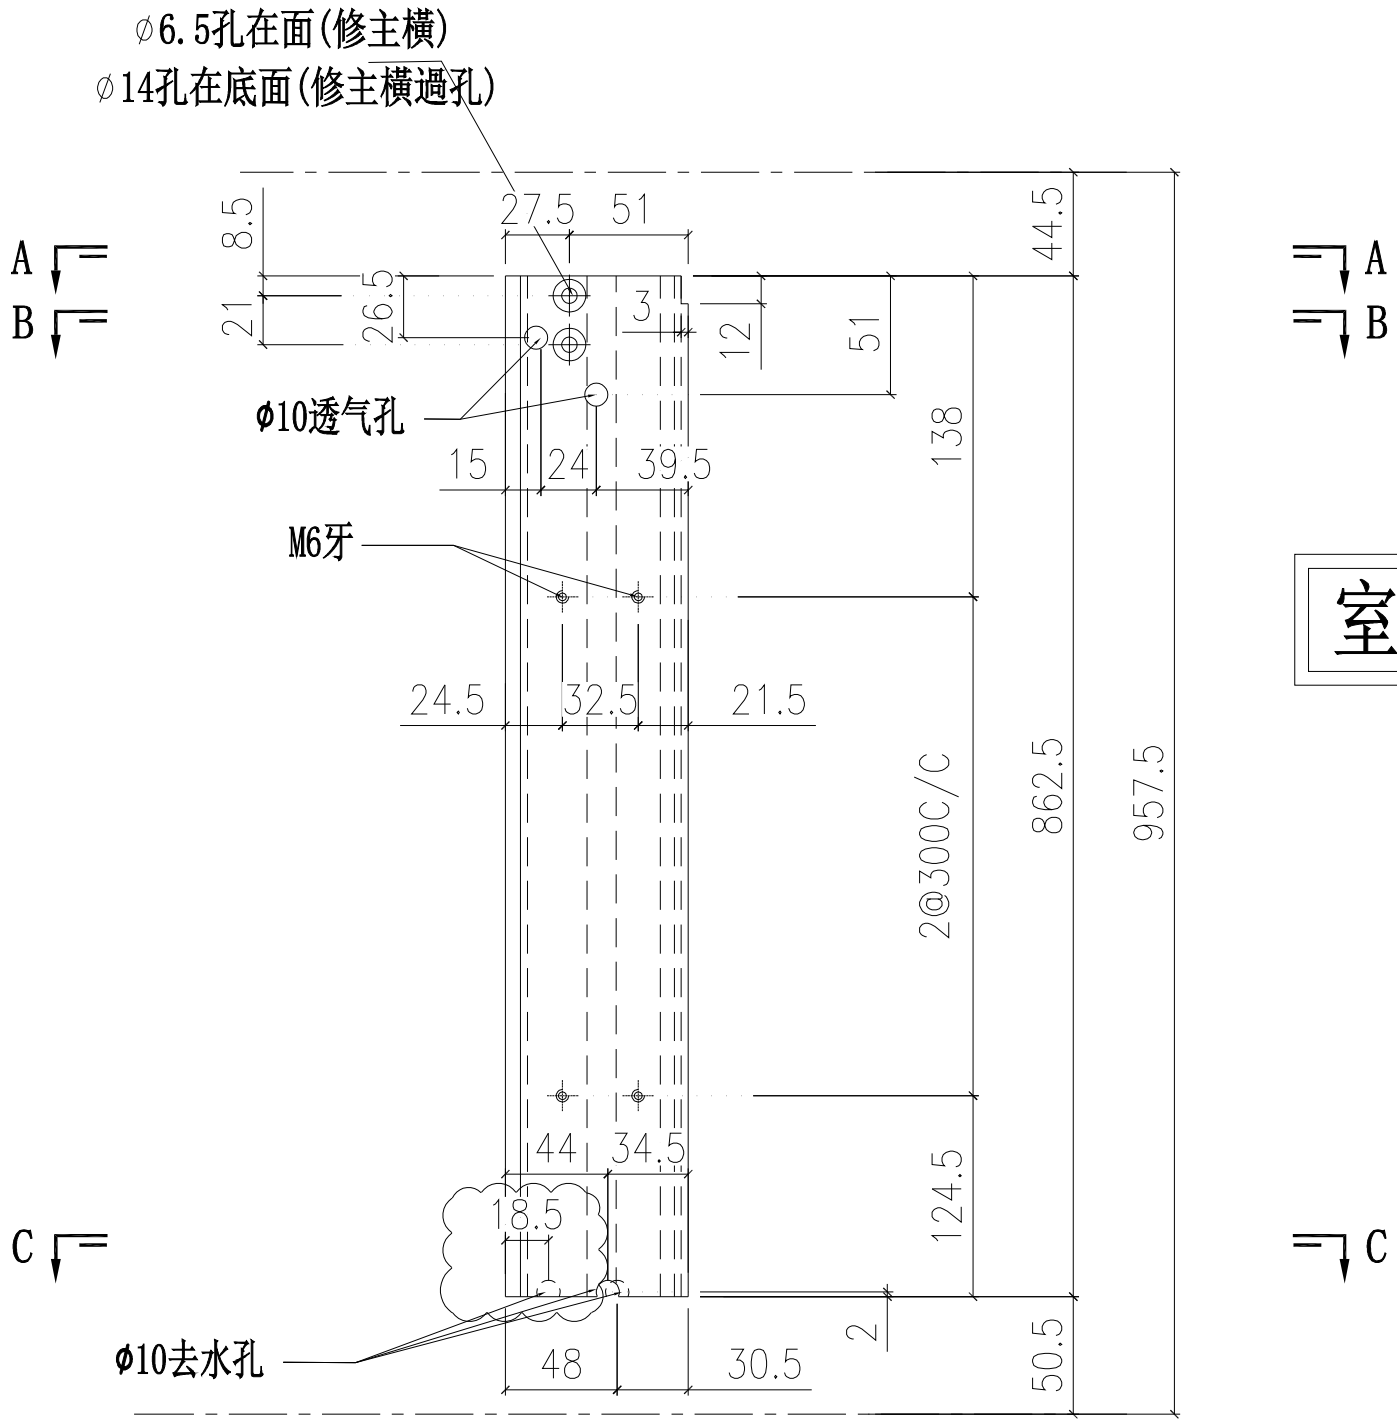


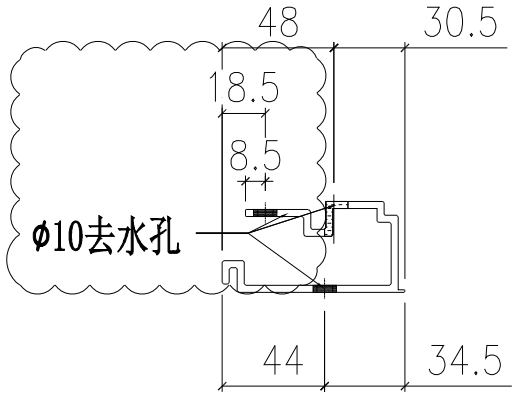

C-C

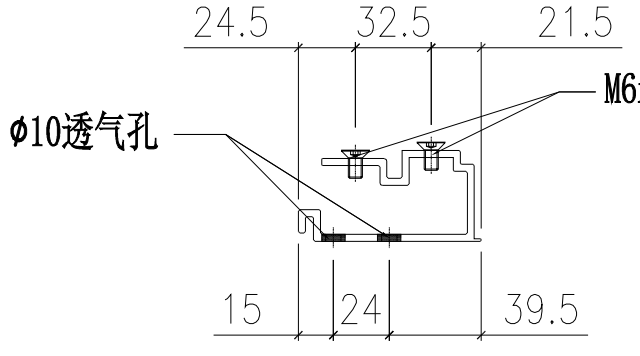

B-B

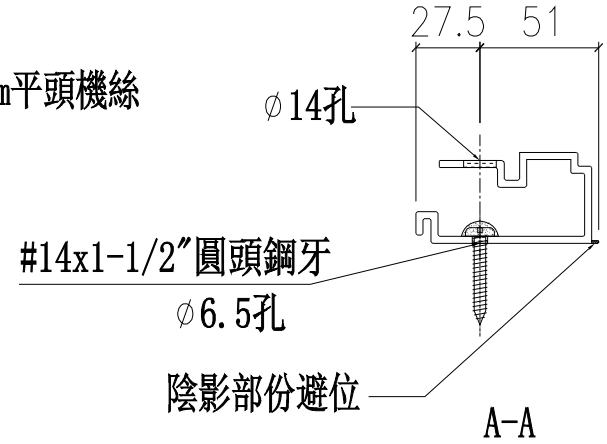

A-A

名稱	單玻骨	制圖	陳俊賢	2022.2.13	修改	A		
材料	X85987	復核	謝永林	2022.4.3	日期	2022.7.144		
顏色	JMQ213457(三塗)	批準	胡哥		圖號	UN-BM2R		

EG-DWG3

美特鋁質 有限公司
MIDI Aluminium Fabricator Ltd.

圖號	層數	數量	總數	樓層	使用位置
CW-PTBB37aB	1	1	1	16F	J853-SD-CW-4501


工程號	J853	地盤	延坪道住宅

數據表見: CW-PTBB37a(2)


節點圖見: CW-PTBB37a(1)

T窗限開300mm


A版依據E14825修改攔河槽高度

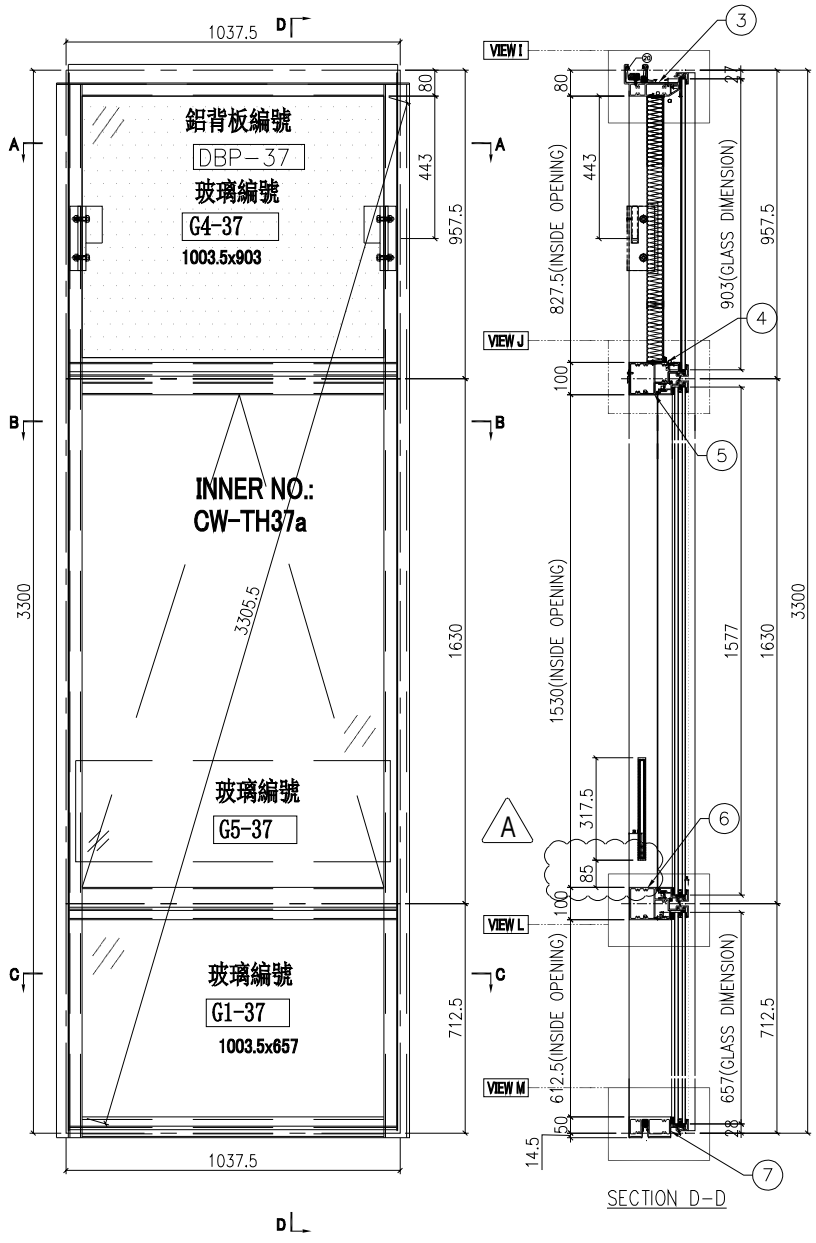


SECTION D-D

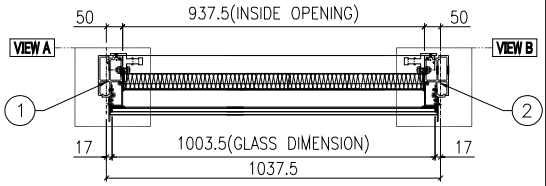

SECTION A-A

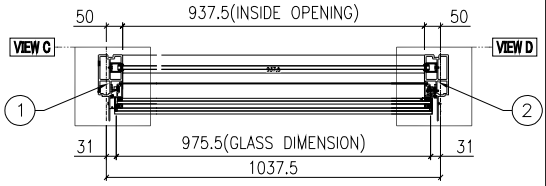

SECTION B-B

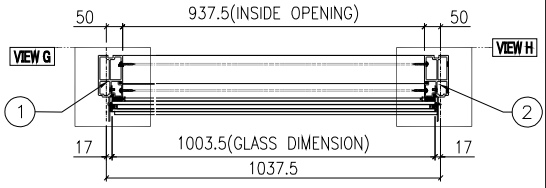

SECTION C-C

名稱	單元組裝圖	制圖	陳俊賢	2021.11.03	修改	新增	A	
材料		復核	謝永林	2021.11.30	日期	2022.5.2	2022.7.14	
顏色	JMQ213457(三塗)	批准	胡哥		圖號	CW-PTBB37aB		

EG-DWG3


美特鋁質 有限公司
MIDI Aluminium Fabricator Ltd.


圖號	層數	數量	總數	樓層	使用位置
CW-PTBB25aB	1	1	1	16F	J853-SD-CW-4504

工程號	J853	地盤	延坪道住宅


數據表見: CW-PTBB25aB(2)
節點圖見: CW-PTBB25aB(1)
T窗限開300mm

A版依據EI4825修改攔河槽高度

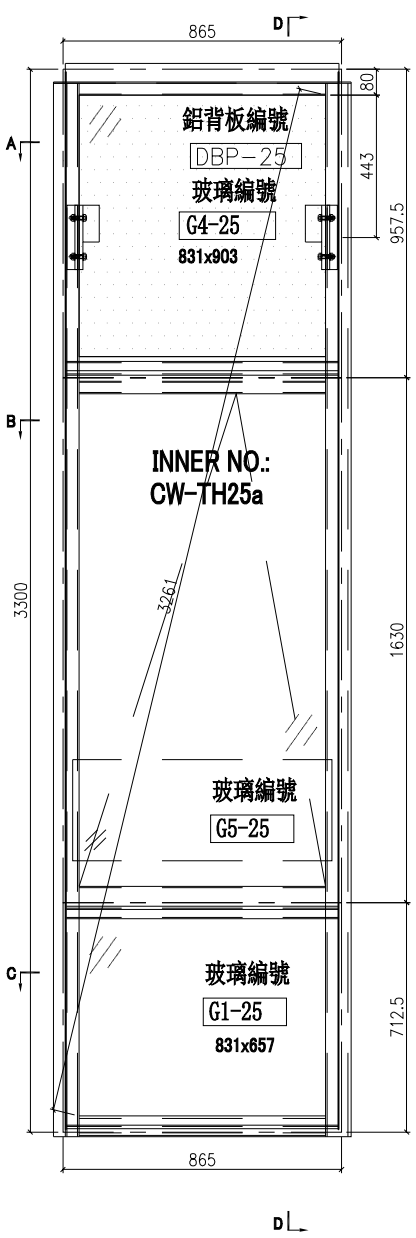


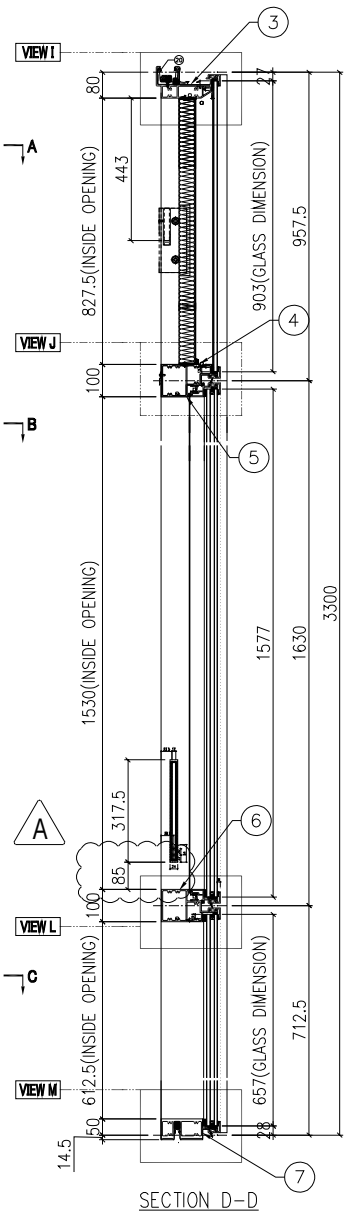


SECTION D-D

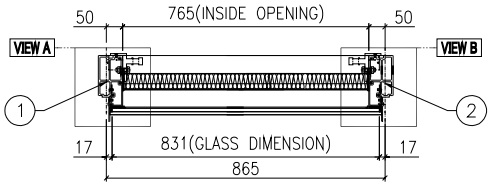

SECTION A-A

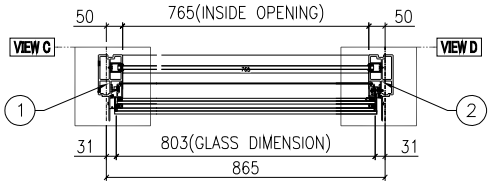

SECTION B-B

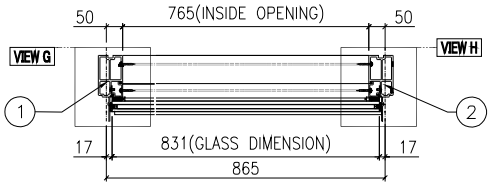

SECTION C-C

名稱	單元組裝圖	制圖	陳俊賢	2021.11.03	修改	新增	A	
材料		復核	謝永林	2021.11.30	日期	2022.5.2	2022.7.14	
顏色	JMQ213457(三塗)	批准	胡哥		圖號	CW-PTBB25aB		

美特鋁質 有限公司
MIDI Aluminium Fabricator Ltd.


請用A3打印

數量	位置	樓層
1	CW-PTBB37aB	16F
1	CW-PTBB11a	16F

工程號	J853	地盤	延坪道住宅

修改窗佔及夾巴,扇撐高度

B版依據EI4825修改攔河槽高度,增加透氣孔

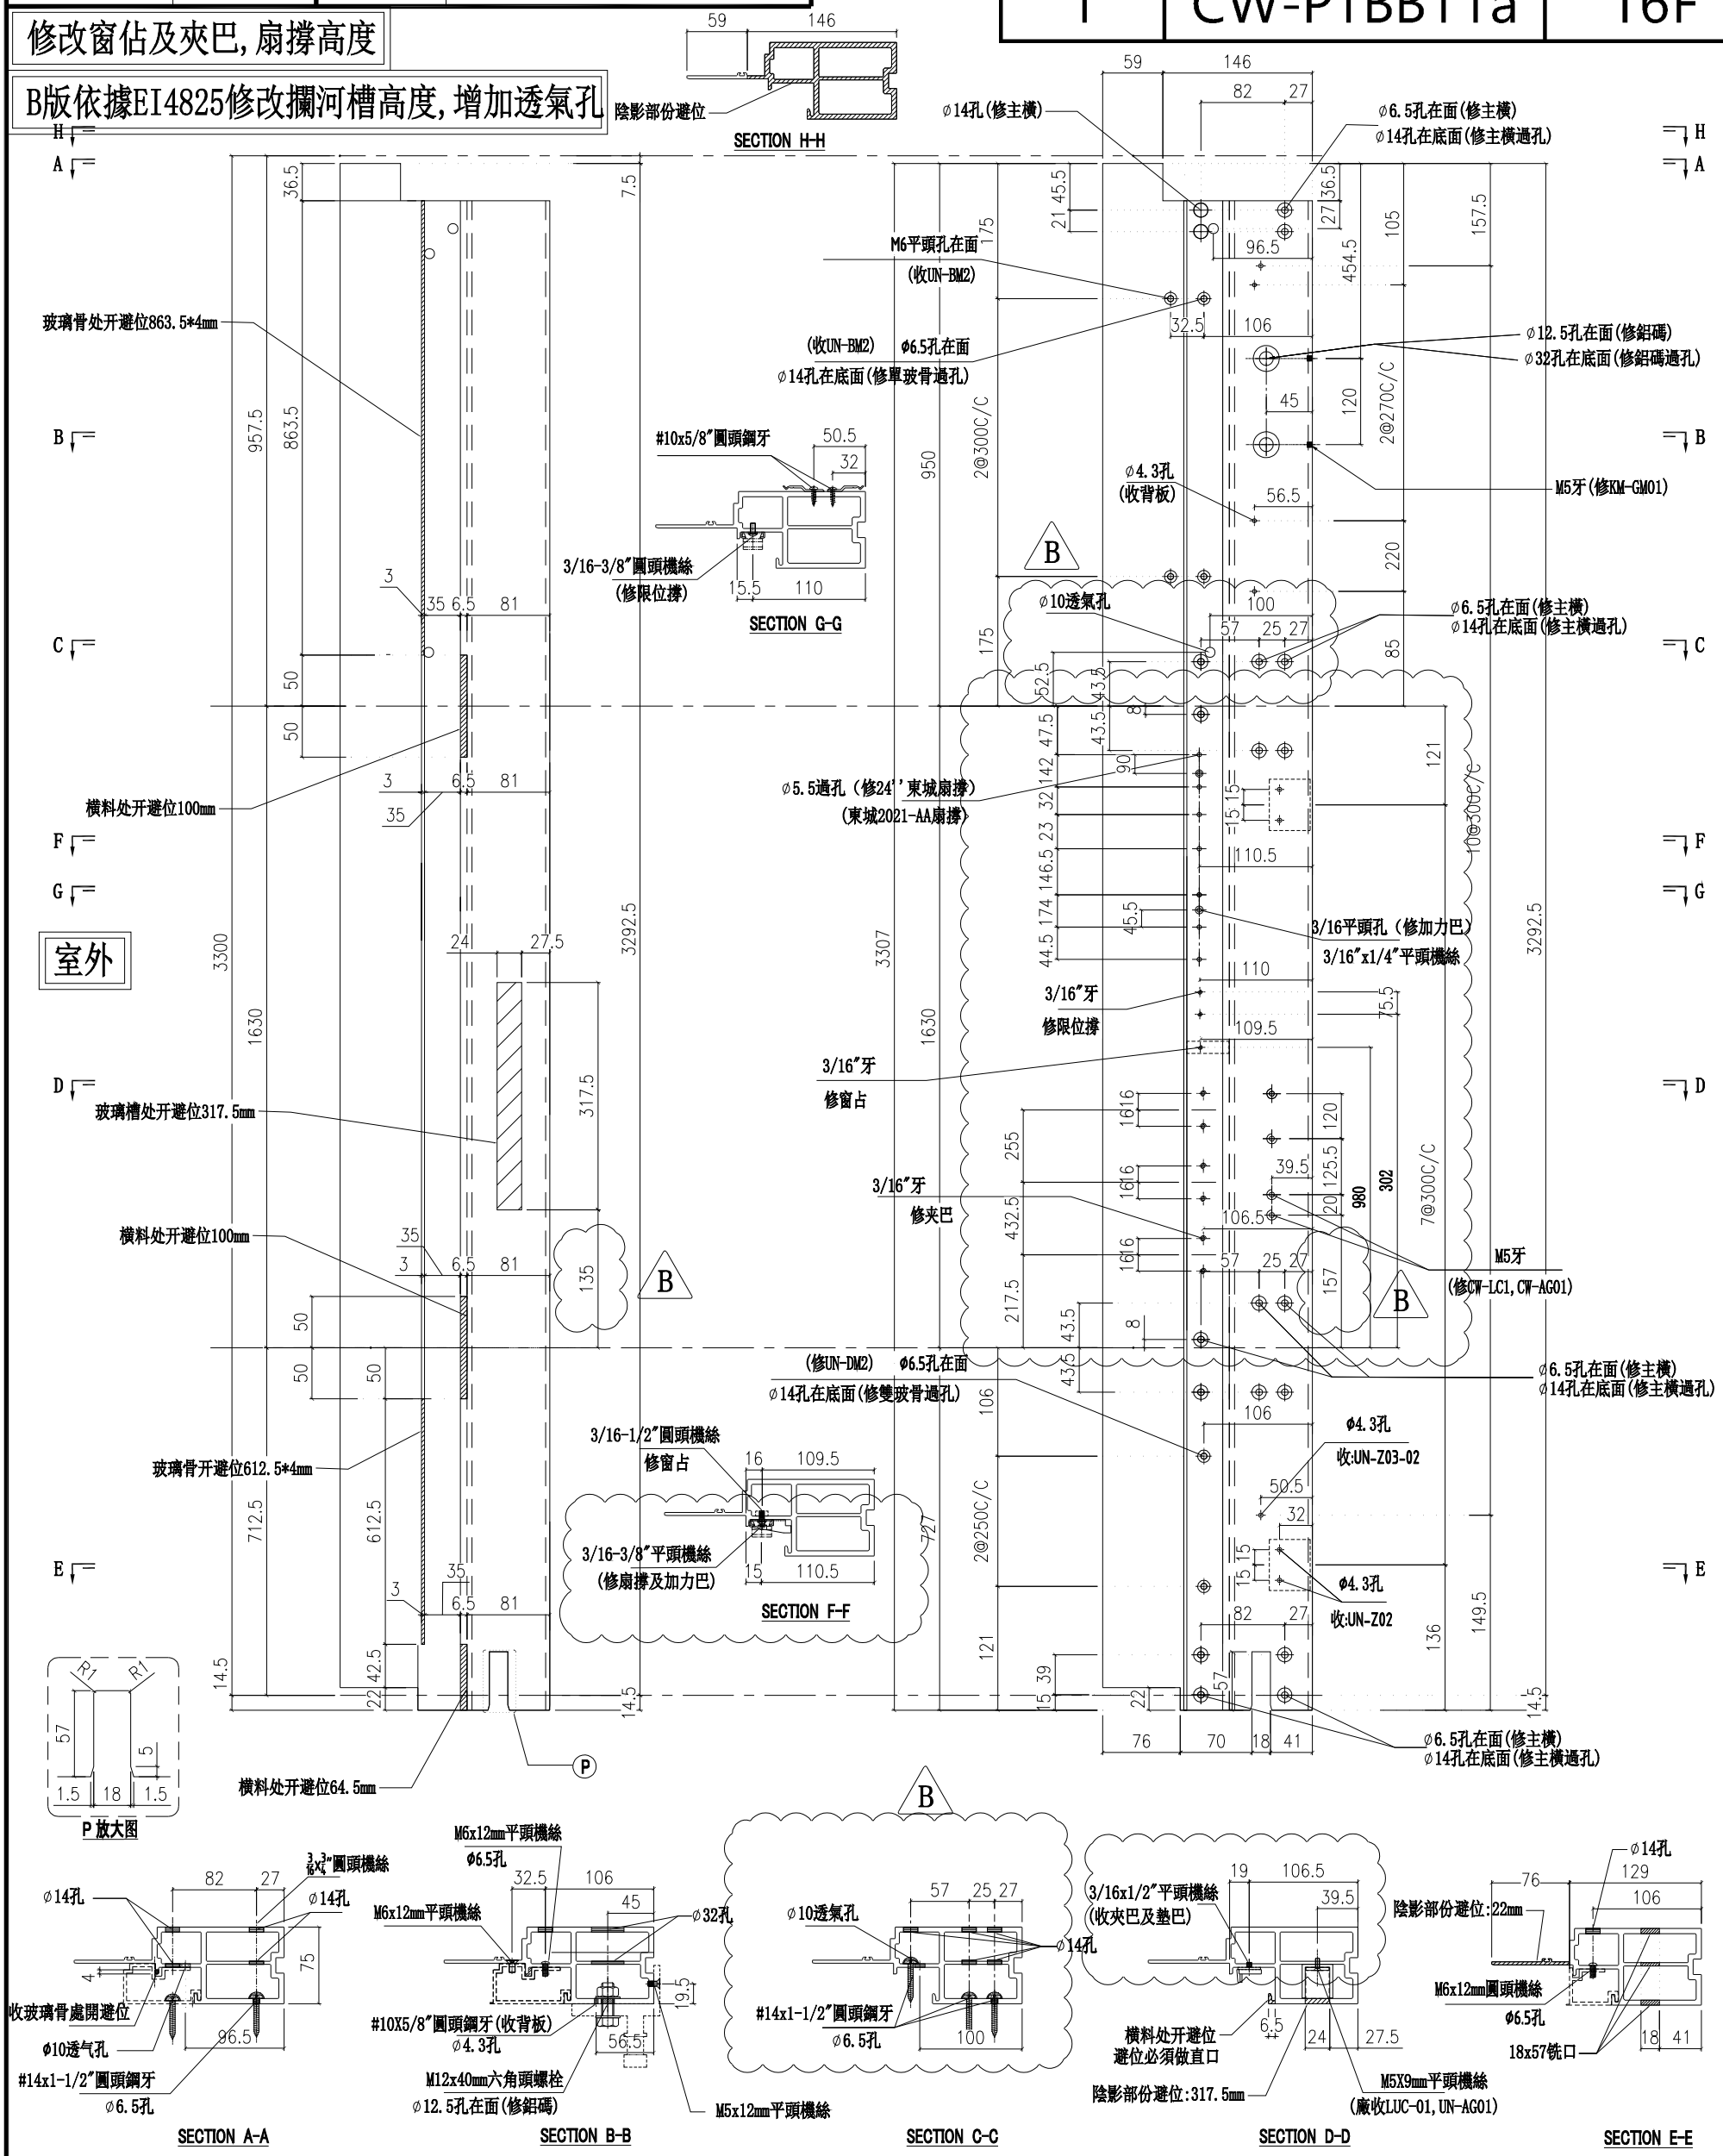

名稱	生邊企	制圖	陳俊賢	2022.2.13	修改	新增	A	B
材料	X85976	復核	謝永林	2022.4.3	日期	2022.5.2	2022.5.13	2022.7.14
顏色	JMQ213457(三塗)	批準	胡哥		圖號	X85976-01aBL		

美特鋁質 有限公司
MIDI Aluminium Fabricator Ltd.


請用A3打印

數量	位置	樓層
1	CW-PTBB11a	16F
1	CW-PTBB25aB	16F

工程號	J853	地盤	延坪道住宅

B版依據EI4825修改攔河槽高度,增加透氣孔

修改窗佔及夾巴,扇撐高度

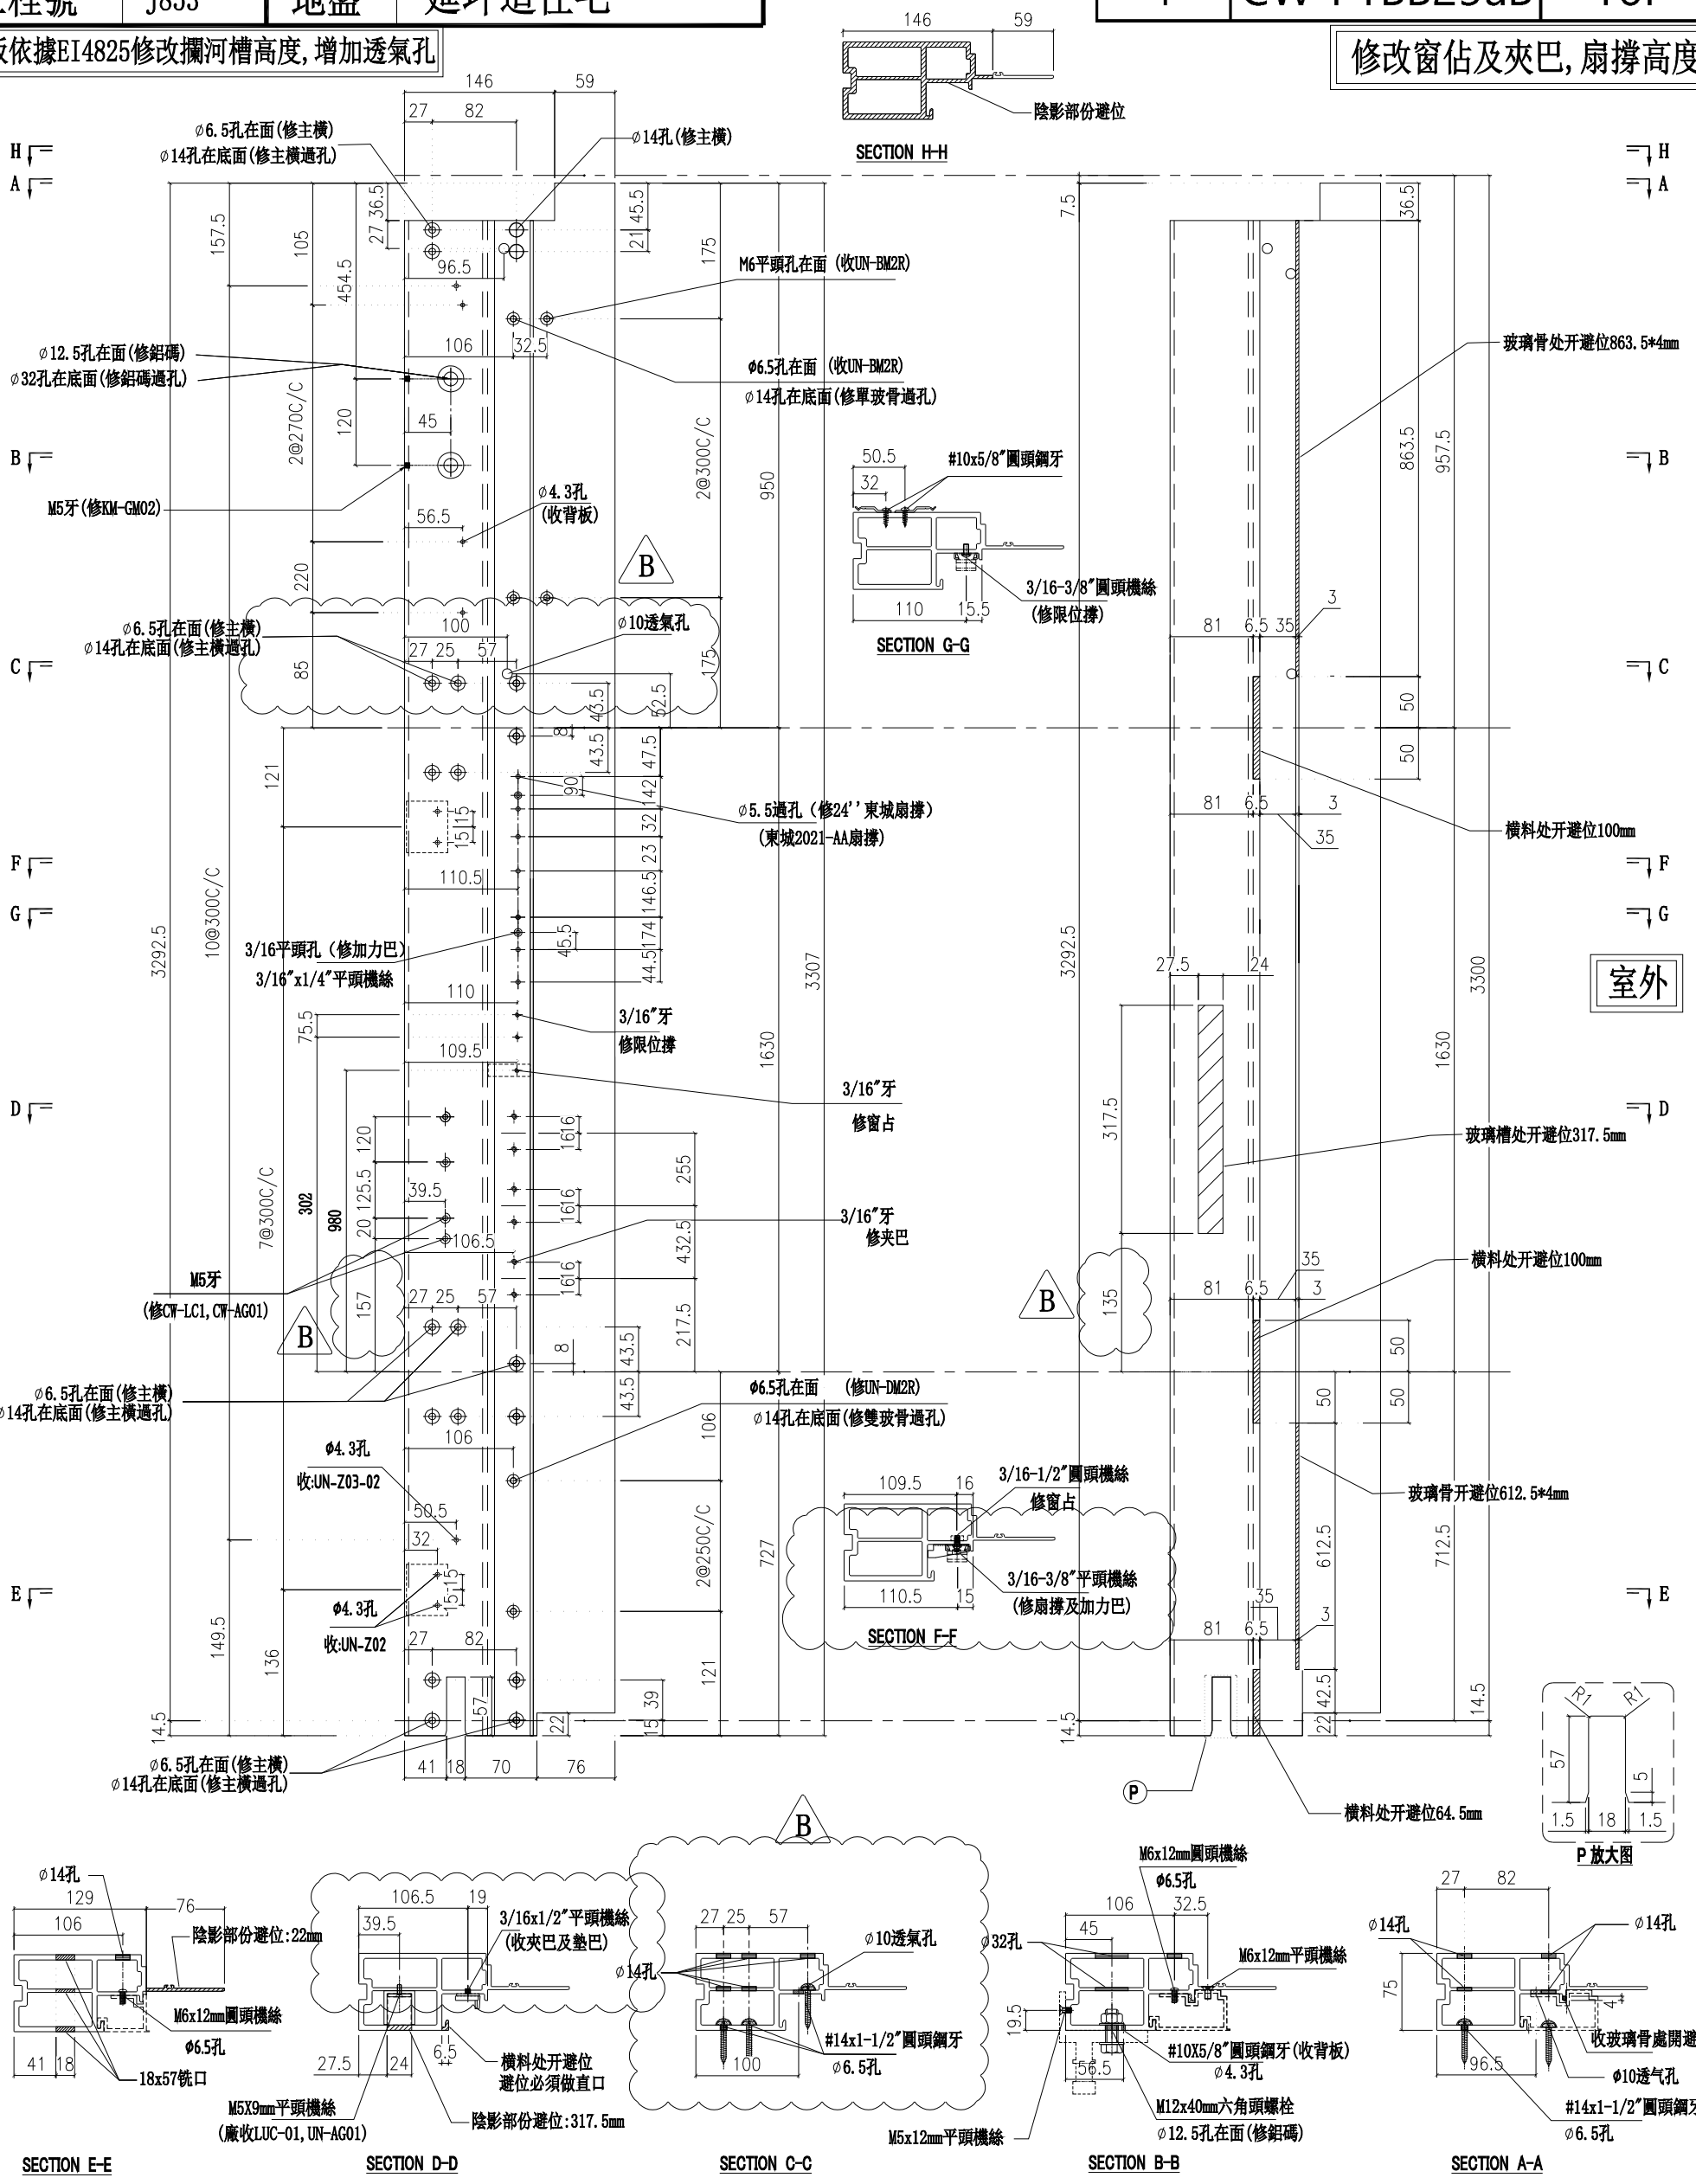

名稱	生邊企	制圖	陳俊賢	2022.2.13	修改	新增	A	B
材料	X85976	復核	謝永林	2022.4.3	日期	2022.5.2	2022.5.13	2022.7.14
顏色	JMQ213457(三塗)	批準	胡哥		圖號	X85976-01aBR		

EG－DWG3

美特鋁質 有限公司
MIDI Aluminium Fabricator Ltd.


圖號	層數	數量	總數	樓層	使用位置
CW－PTBB04T	1	1	1	16F	J853－SD－CW－4503

工程號	J853	地盤	延坪道住宅

數據表見: CW－PLBB04T (2)

A版依據EI4825修改攔河槽高度

節點圖見: CW－PLBB04T(1)

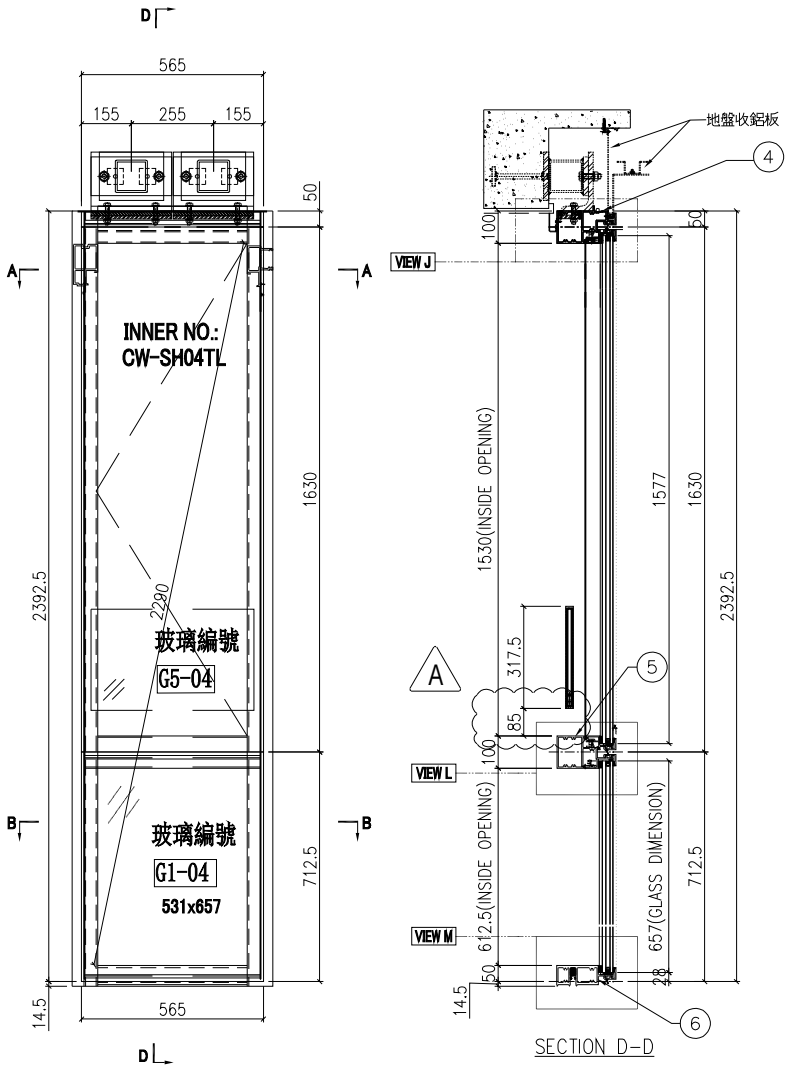

名稱	單元組裝圖	制圖	付吉寧	2022.04.05	修改	A		
材料		復核	謝永林	2022.04.14	日期	2022.7.14		
顏色	JMQ213457(三塗)	批准	胡哥		圖號	CW－PLBB04T		

EG－DWG3

美特鋁質 有限公司
MIDI Aluminium Fabricator Ltd.


圖號	層數	數量	總數	樓層	使用位置
CW－PLBG06T	1	1	1	16F	J853－SD－CW－4504

工程號	J853	地盤	延坪道住宅

數據表見: CW－PLBG06T (2)

A版依據EI4825修改攔河槽高度

節點圖見: CW－PLBG06T(1)

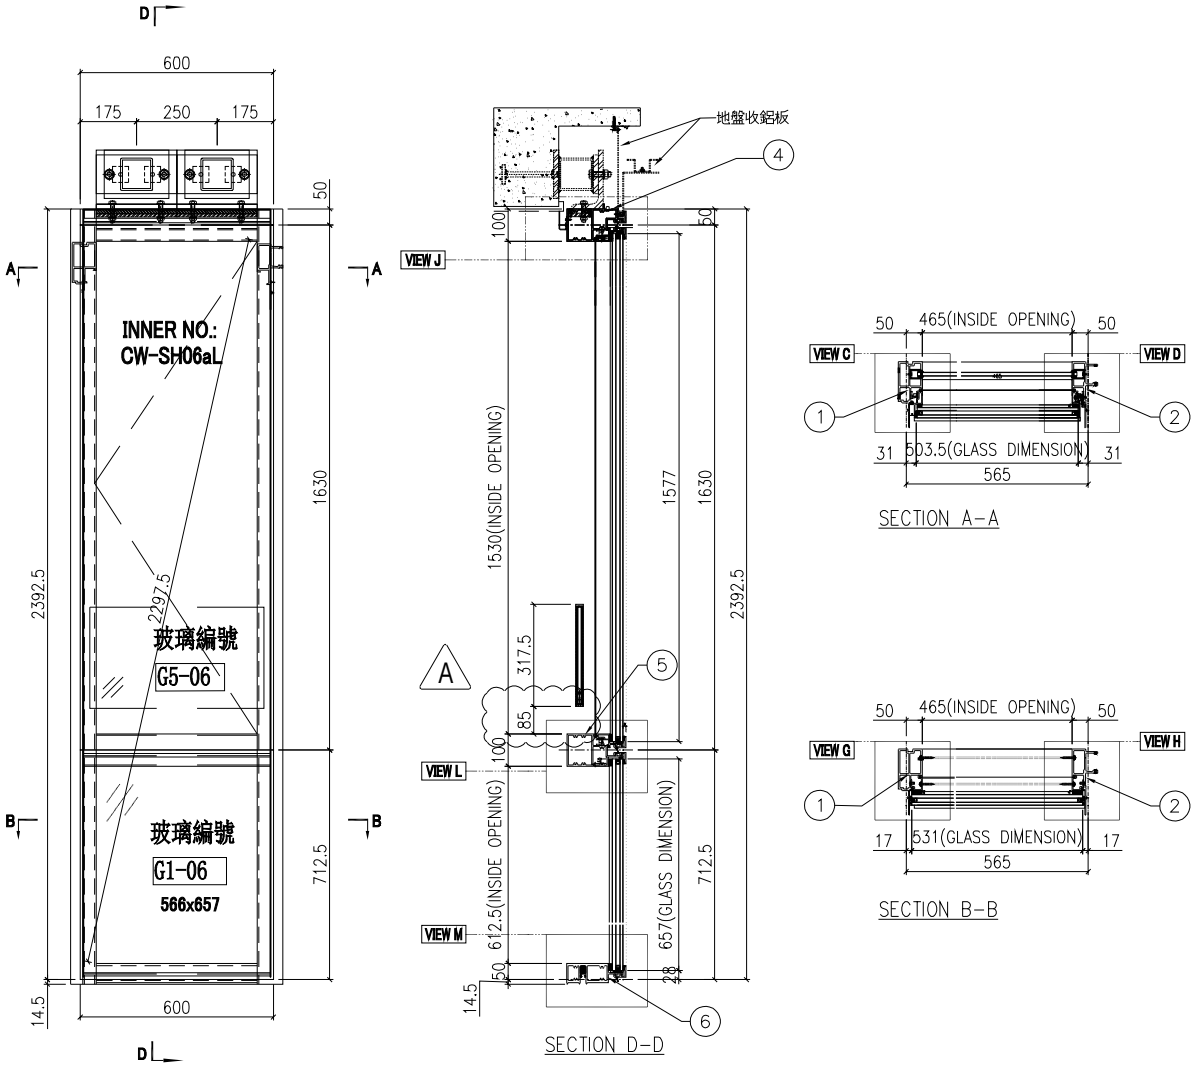

名稱	單元組裝圖	制圖	付吉寧	2022.04.05	修改	A		
材料		復核	謝永林	2022.04.14	日期	2022.7.14		
顏色	JMQ213457(三塗)	批准	胡哥		圖號	CW－PLBG06T		

EG－DWG3

美特鋁質 有限公司
MIDI Aluminium Fabricator Ltd.


圖號	層數	數量	總數	樓層	使用位置
CW－PRMB06T	1	1	1	16F	J853－SD－CW－4501

工程號	J853	地盤	延坪道住宅

數據表見: CW－PRMB06T(2)

A版依據EI4825修改攔河槽高度

節點圖見: CW－PRMB06T(1)

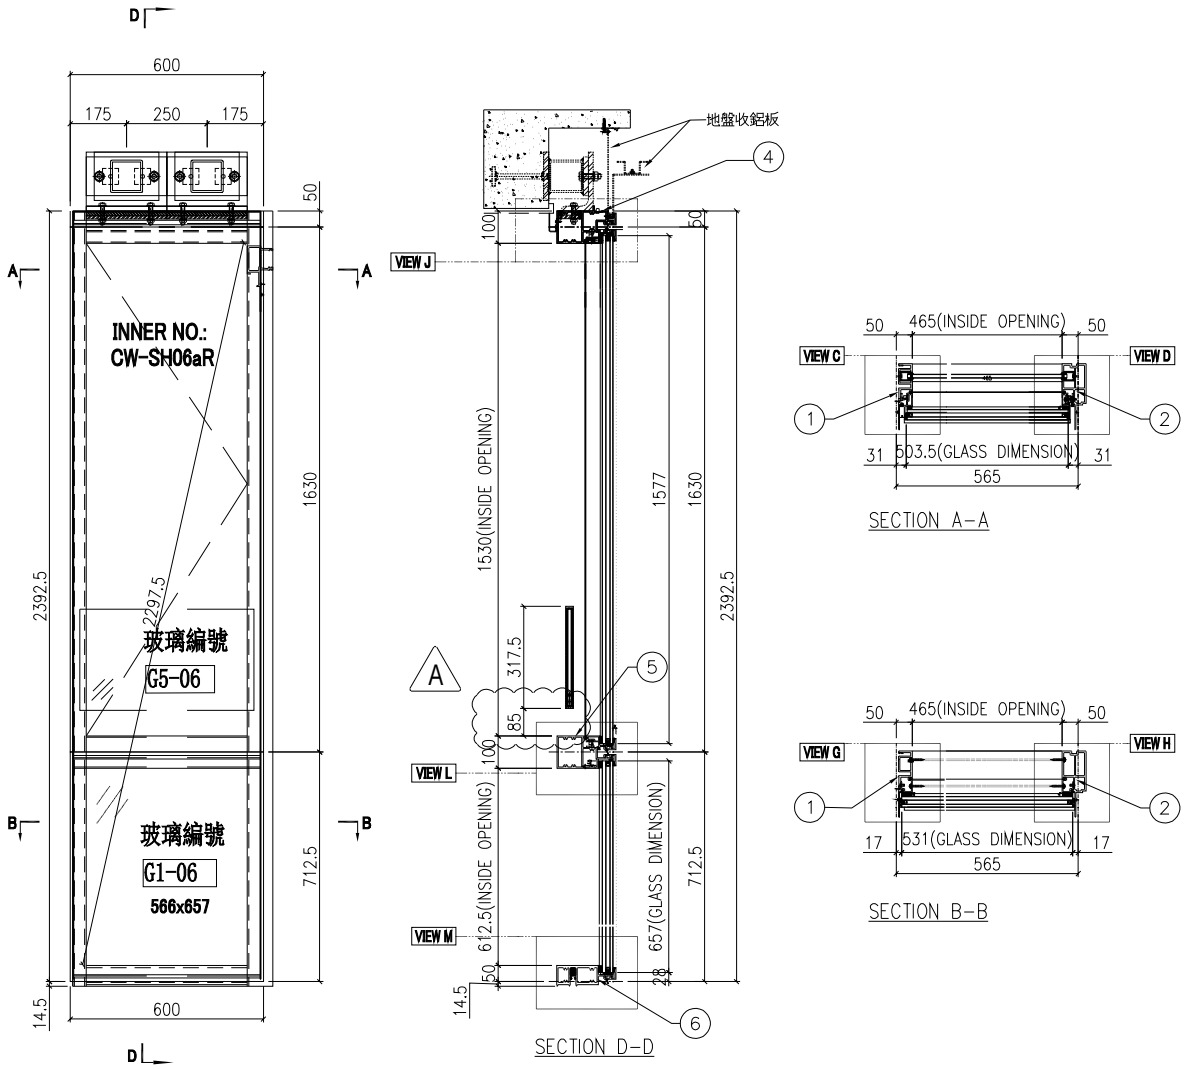

名稱	單元組裝圖	制圖	付吉寧	2022.04.05	修改	A		
材料		復核	謝永林	2022.04.14	日期	2022.7.14		
顏色	JMQ213457(三塗)	批准	胡哥		圖號	CW－PRMB06T		

EG-DWG3

美特鋁質 有限公司
MIDI Aluminium Fabricator Ltd.


圖號	層數	數量	總數	樓層	使用位置
CW-PRMG06T	1	1	1	16F	J853-SD-CW-4501

工程號	J853	地盤	延坪道住宅

數據表見: CW-PRMG06T(2)

A版依據EI4825修改攔河槽高度

節點圖見: CW-PRMG06T(1)

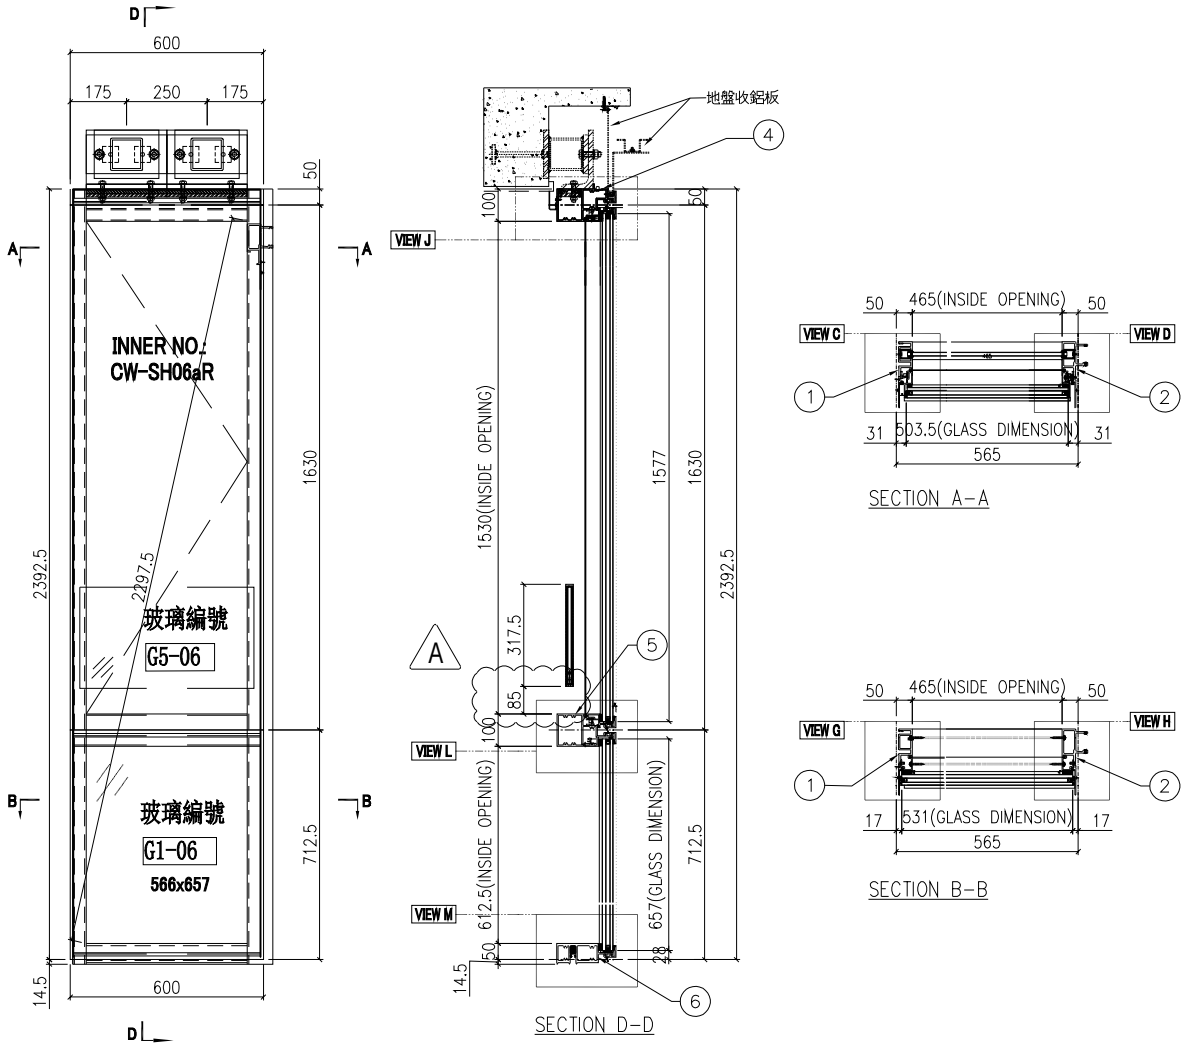

名稱	單元組裝圖	制圖	付吉寧	2022.04.05	修改	A		
材料		復核	謝永林	2022.04.14	日期	2022.7.14		
顏色	JMQ213457(三塗)	批准	胡哥		圖號	CW-PRMG06T		


美特鋁質 有限公司
MIDI Aluminium Fabricator Ltd.


請用A3打印


數量	使用位置	樓層
1	CW-PRMB06T	16F


工程號	J853	地盤	延坪道住宅


A版依據EI4825修改攔河槽高度

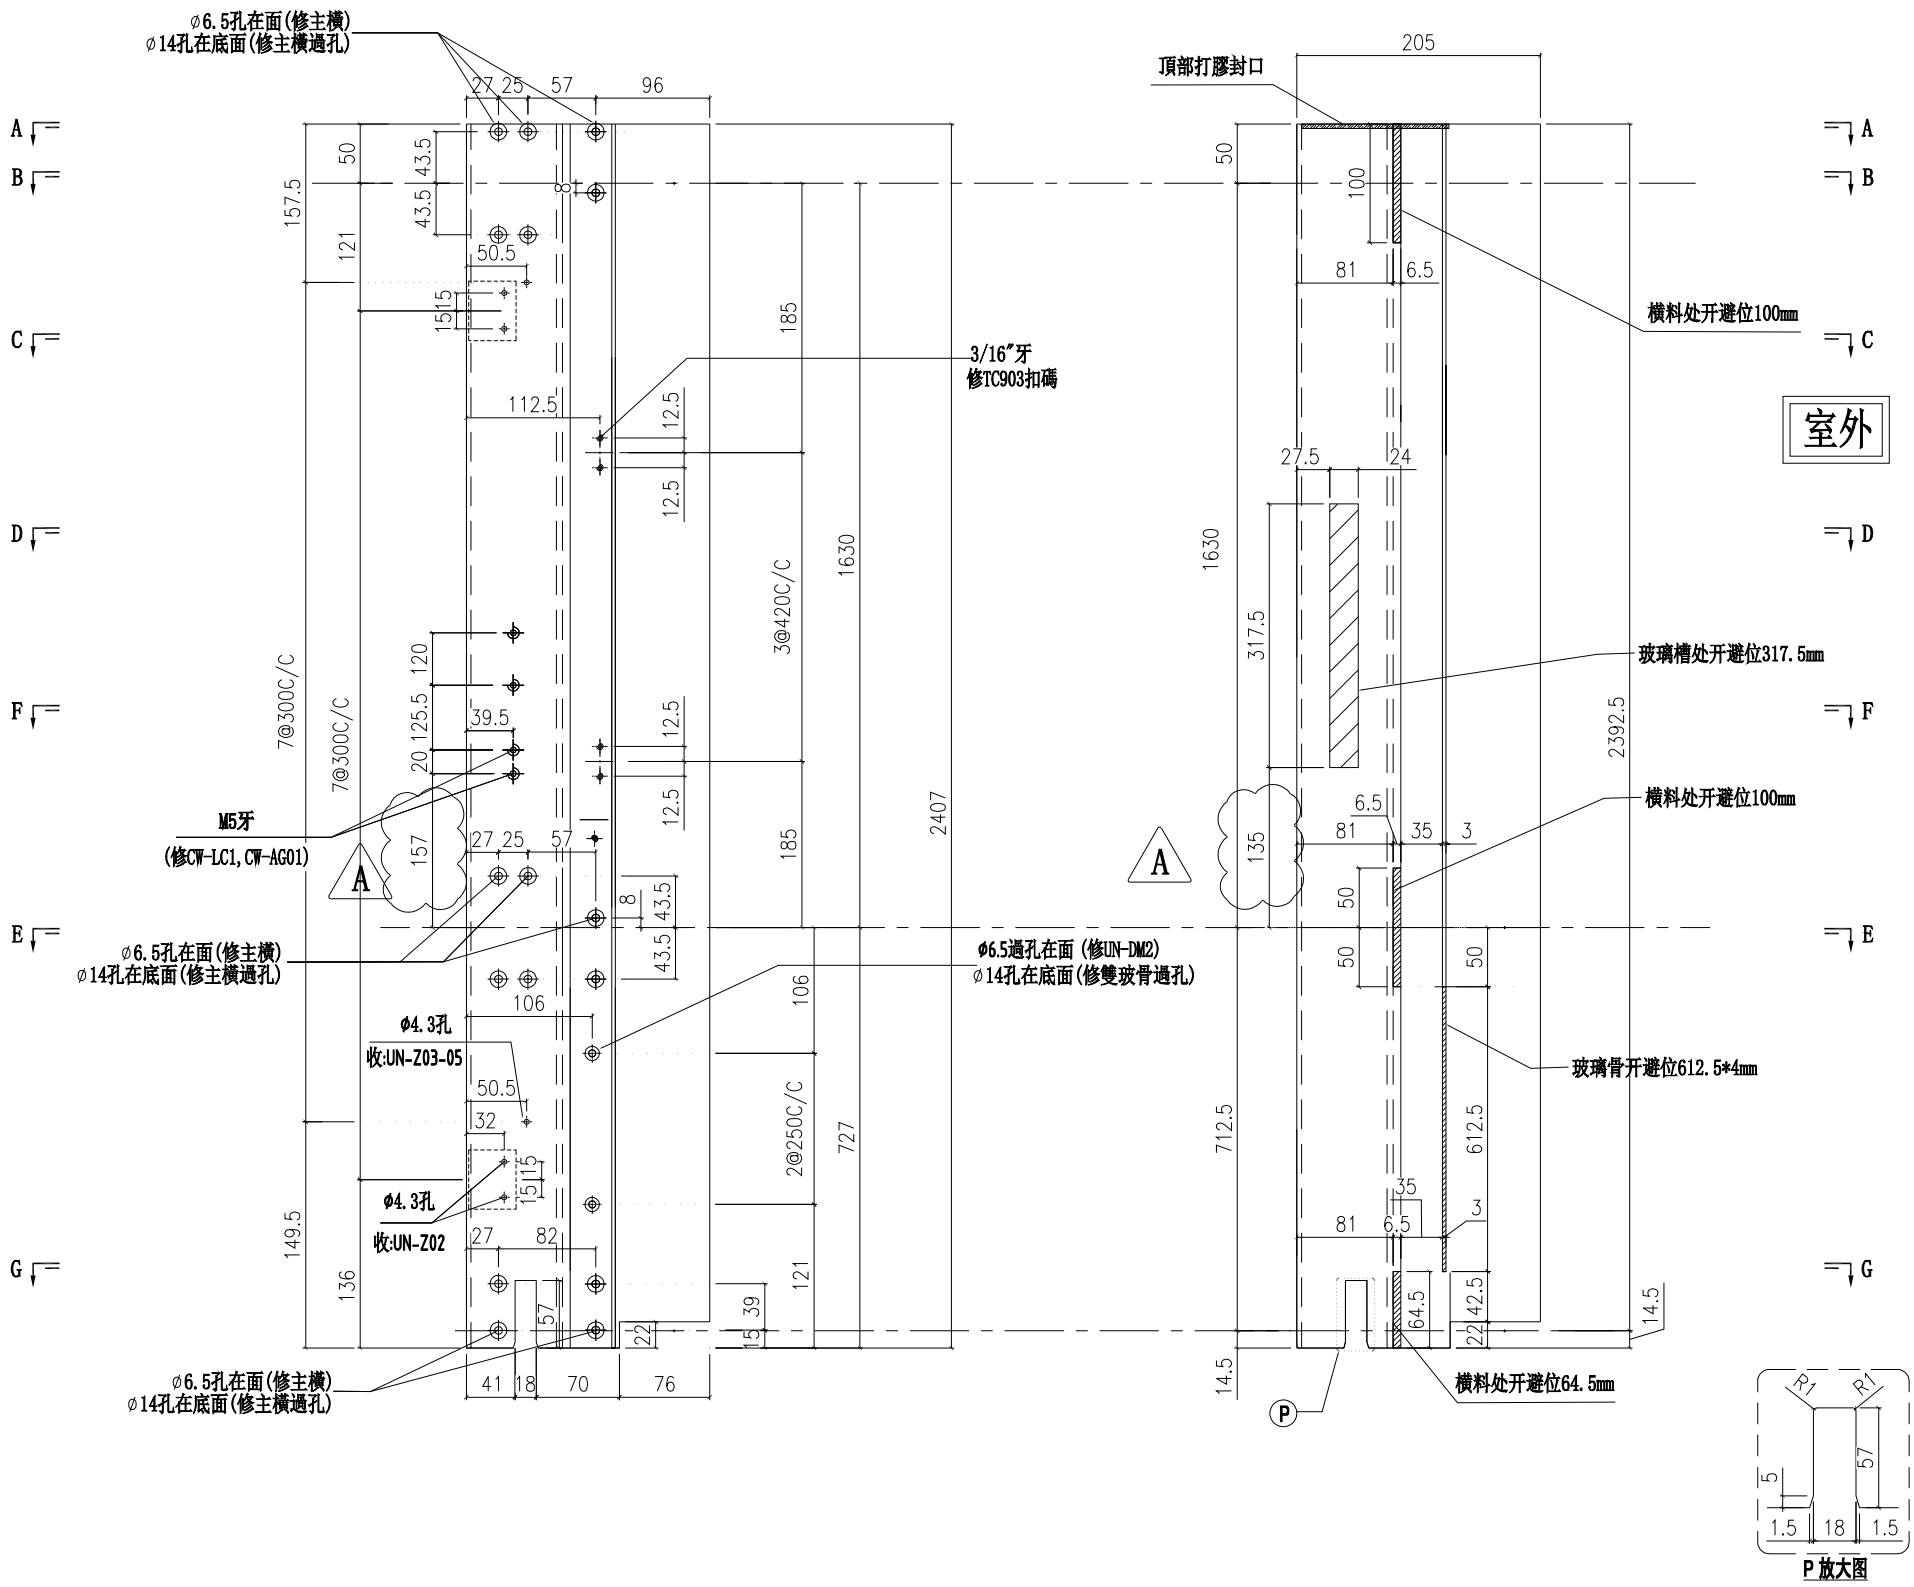


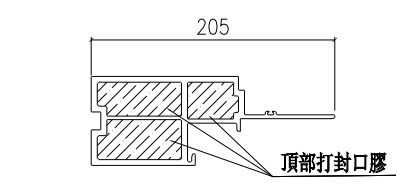

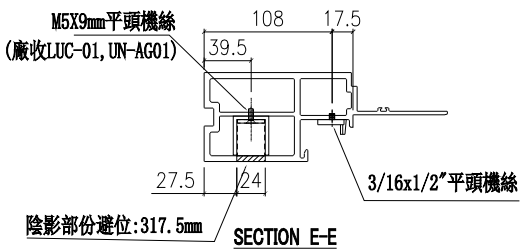

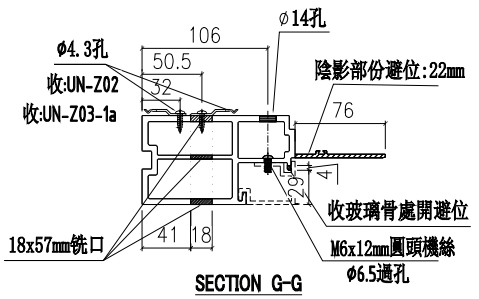

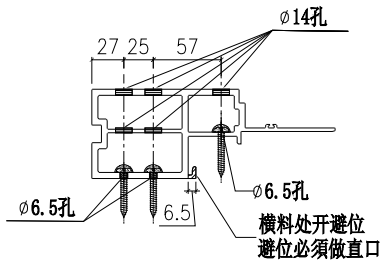

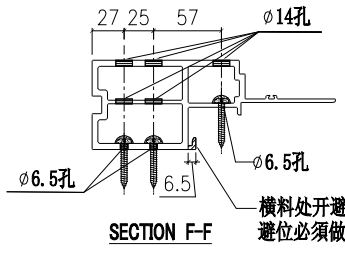

名稱	生邊企	制圖	陳俊賢	2022.04.20	修改	新增	A	
材料	X85976	復核	謝永林	2022.04.29	日期	2022.5.17	2022.7.14	
顏色	JMQ213457(三塗)	批準	胡哥		圖號	X85976-02TR		

美特鋁質 有限公司
MIDI Aluminium Fabricator Ltd.


請用A3打印


A取消數量


數量	使用位置	樓層
1	CW-PLBB04T	16F
1	CW-PLBG06T	16F


工程號	J853	地盤	延坪道住宅


A版依據EI4825修改攔河槽高度

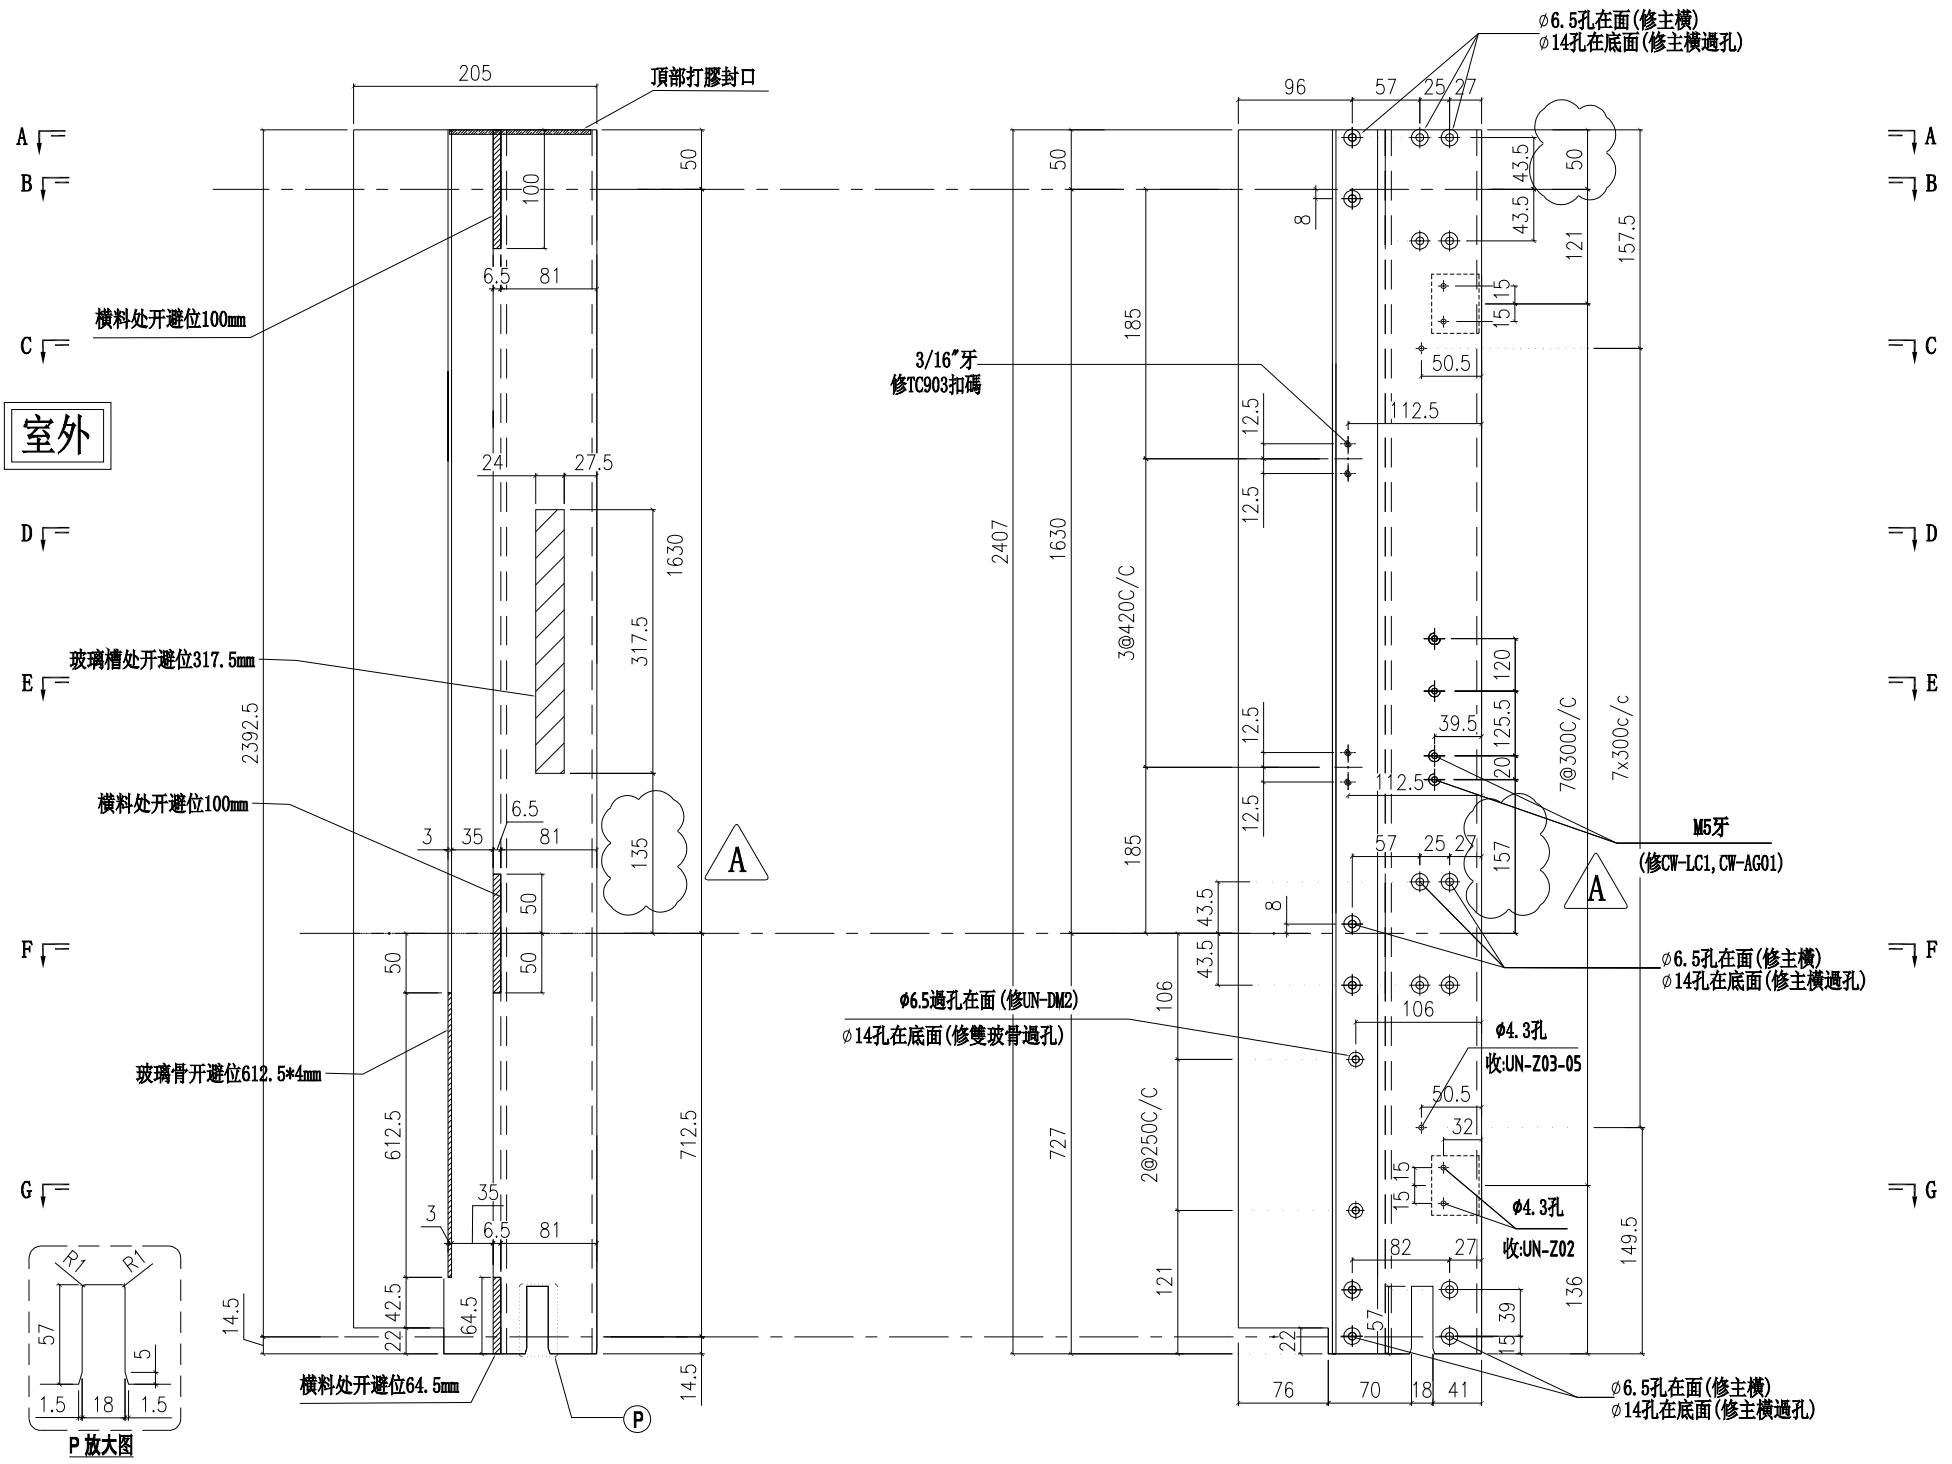


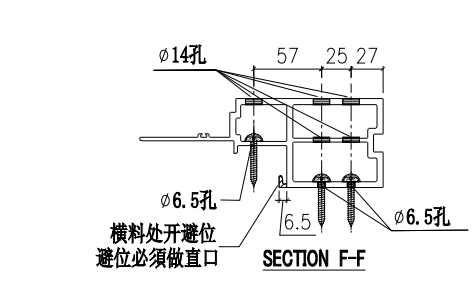

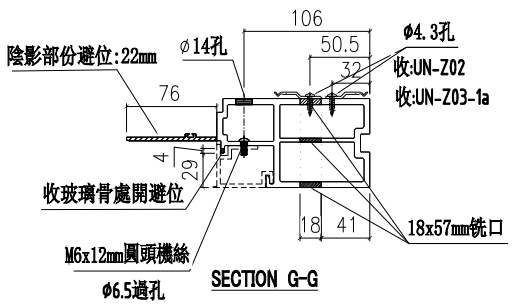

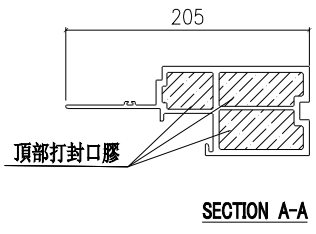

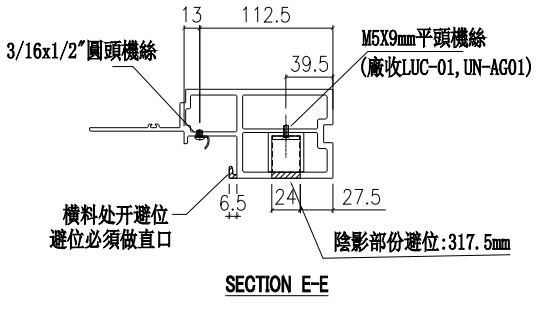

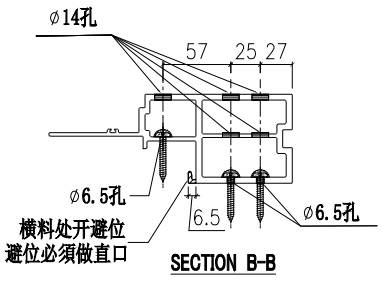

名稱	生邊企	制圖	陳俊賢	2022.04.20	修改	新增	A	
材料	X85976	復核	謝永林	2022.04.29	日期	2022.5.17	2022.7.14	
顏色	JMQ213457(三塗)	批準	胡哥		圖號	X85976-02TL		


美特鋁質 有限公司
MIDI Aluminium Fabricator Ltd.


請用A3打印


數量	使用位置	樓層
1	CW-PLBB04T	16F


工程號	J853	地盤	延坪道住宅


A版依據EI4825修改攔河槽高度

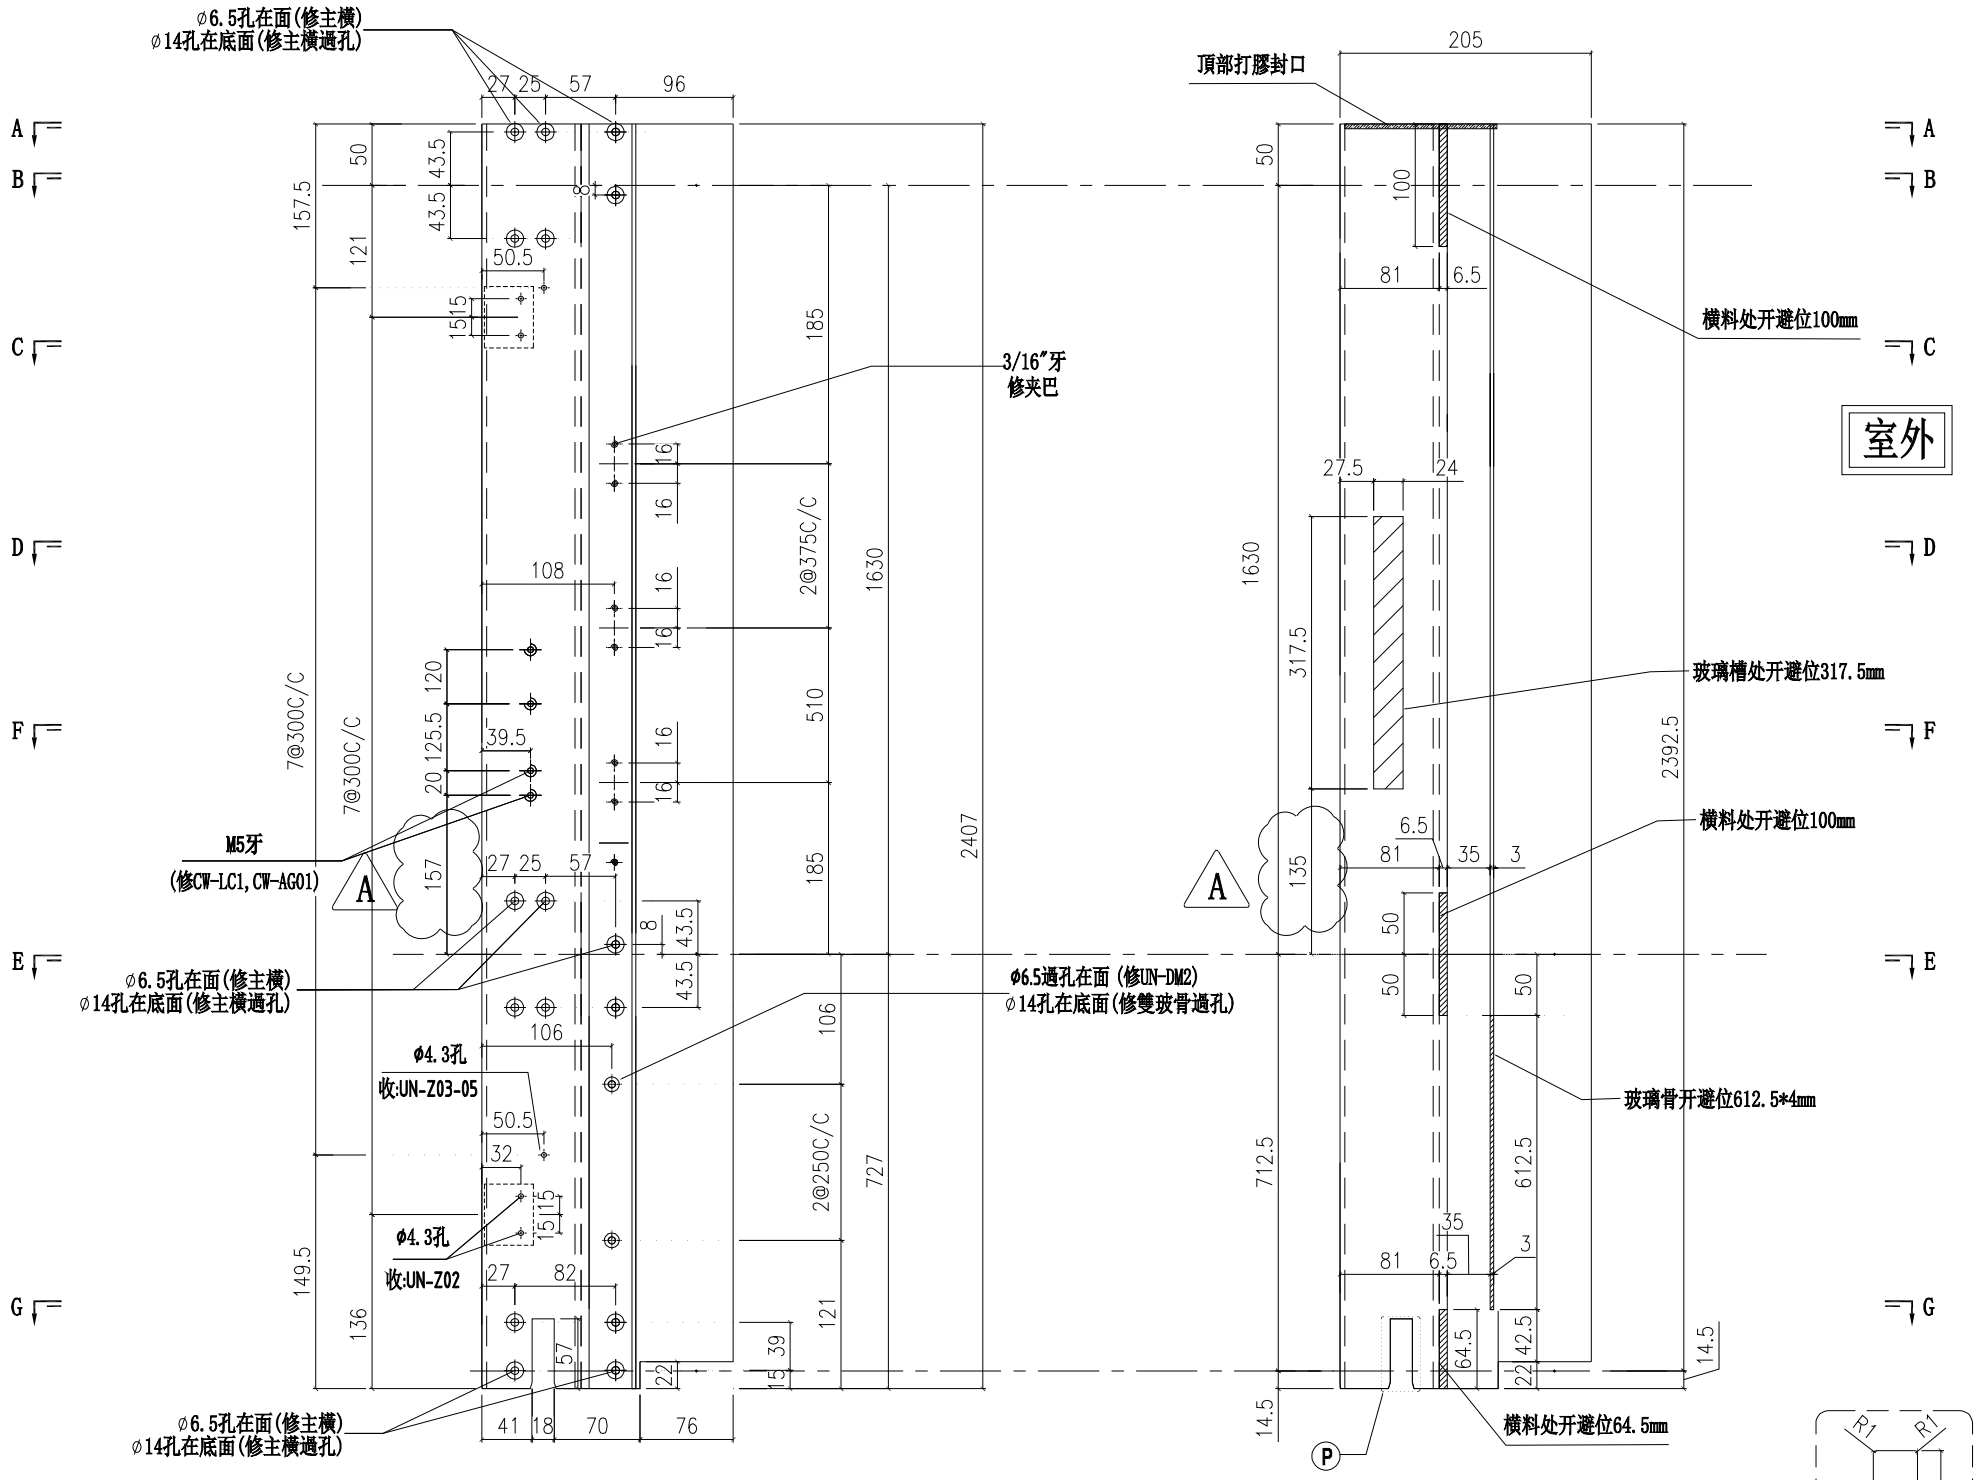


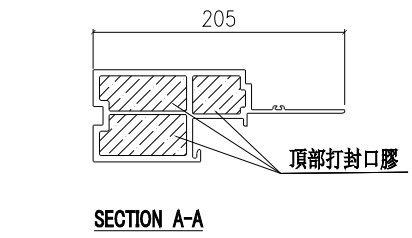

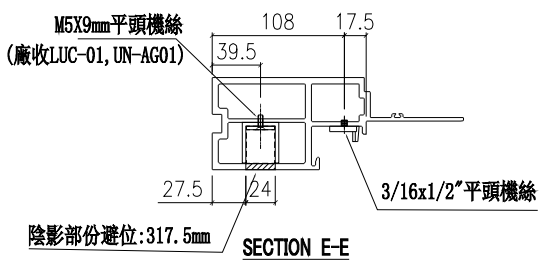

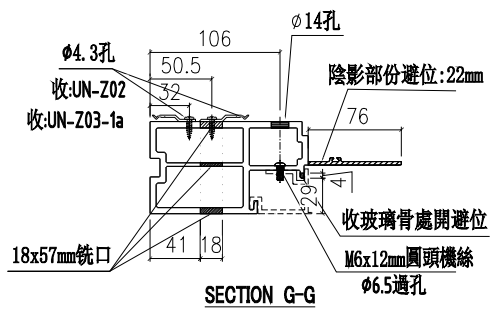

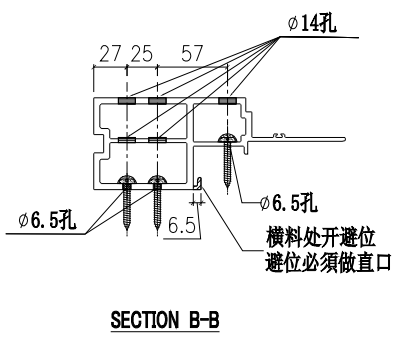

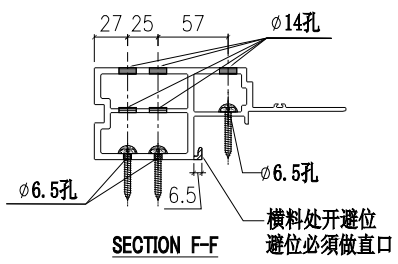

名稱	生邊企	制圖	陳俊賢	2022.04.20	修改	新增	A	
材料	X85976	復核	謝永林	2022.04.29	日期	2022.5.17	2022.7.14	
顏色	JMQ213457(三塗)	批準	胡哥		圖號	X85976-03TR		


美特鋁質 有限公司
MIDI Aluminium Fabricator Ltd.


請用A3打印

數量	使用位置	樓層
1	CW-PRMG06T	16F


工程號	J853	地盤	延坪道住宅

A版依據EI4825修改攔河槽高度

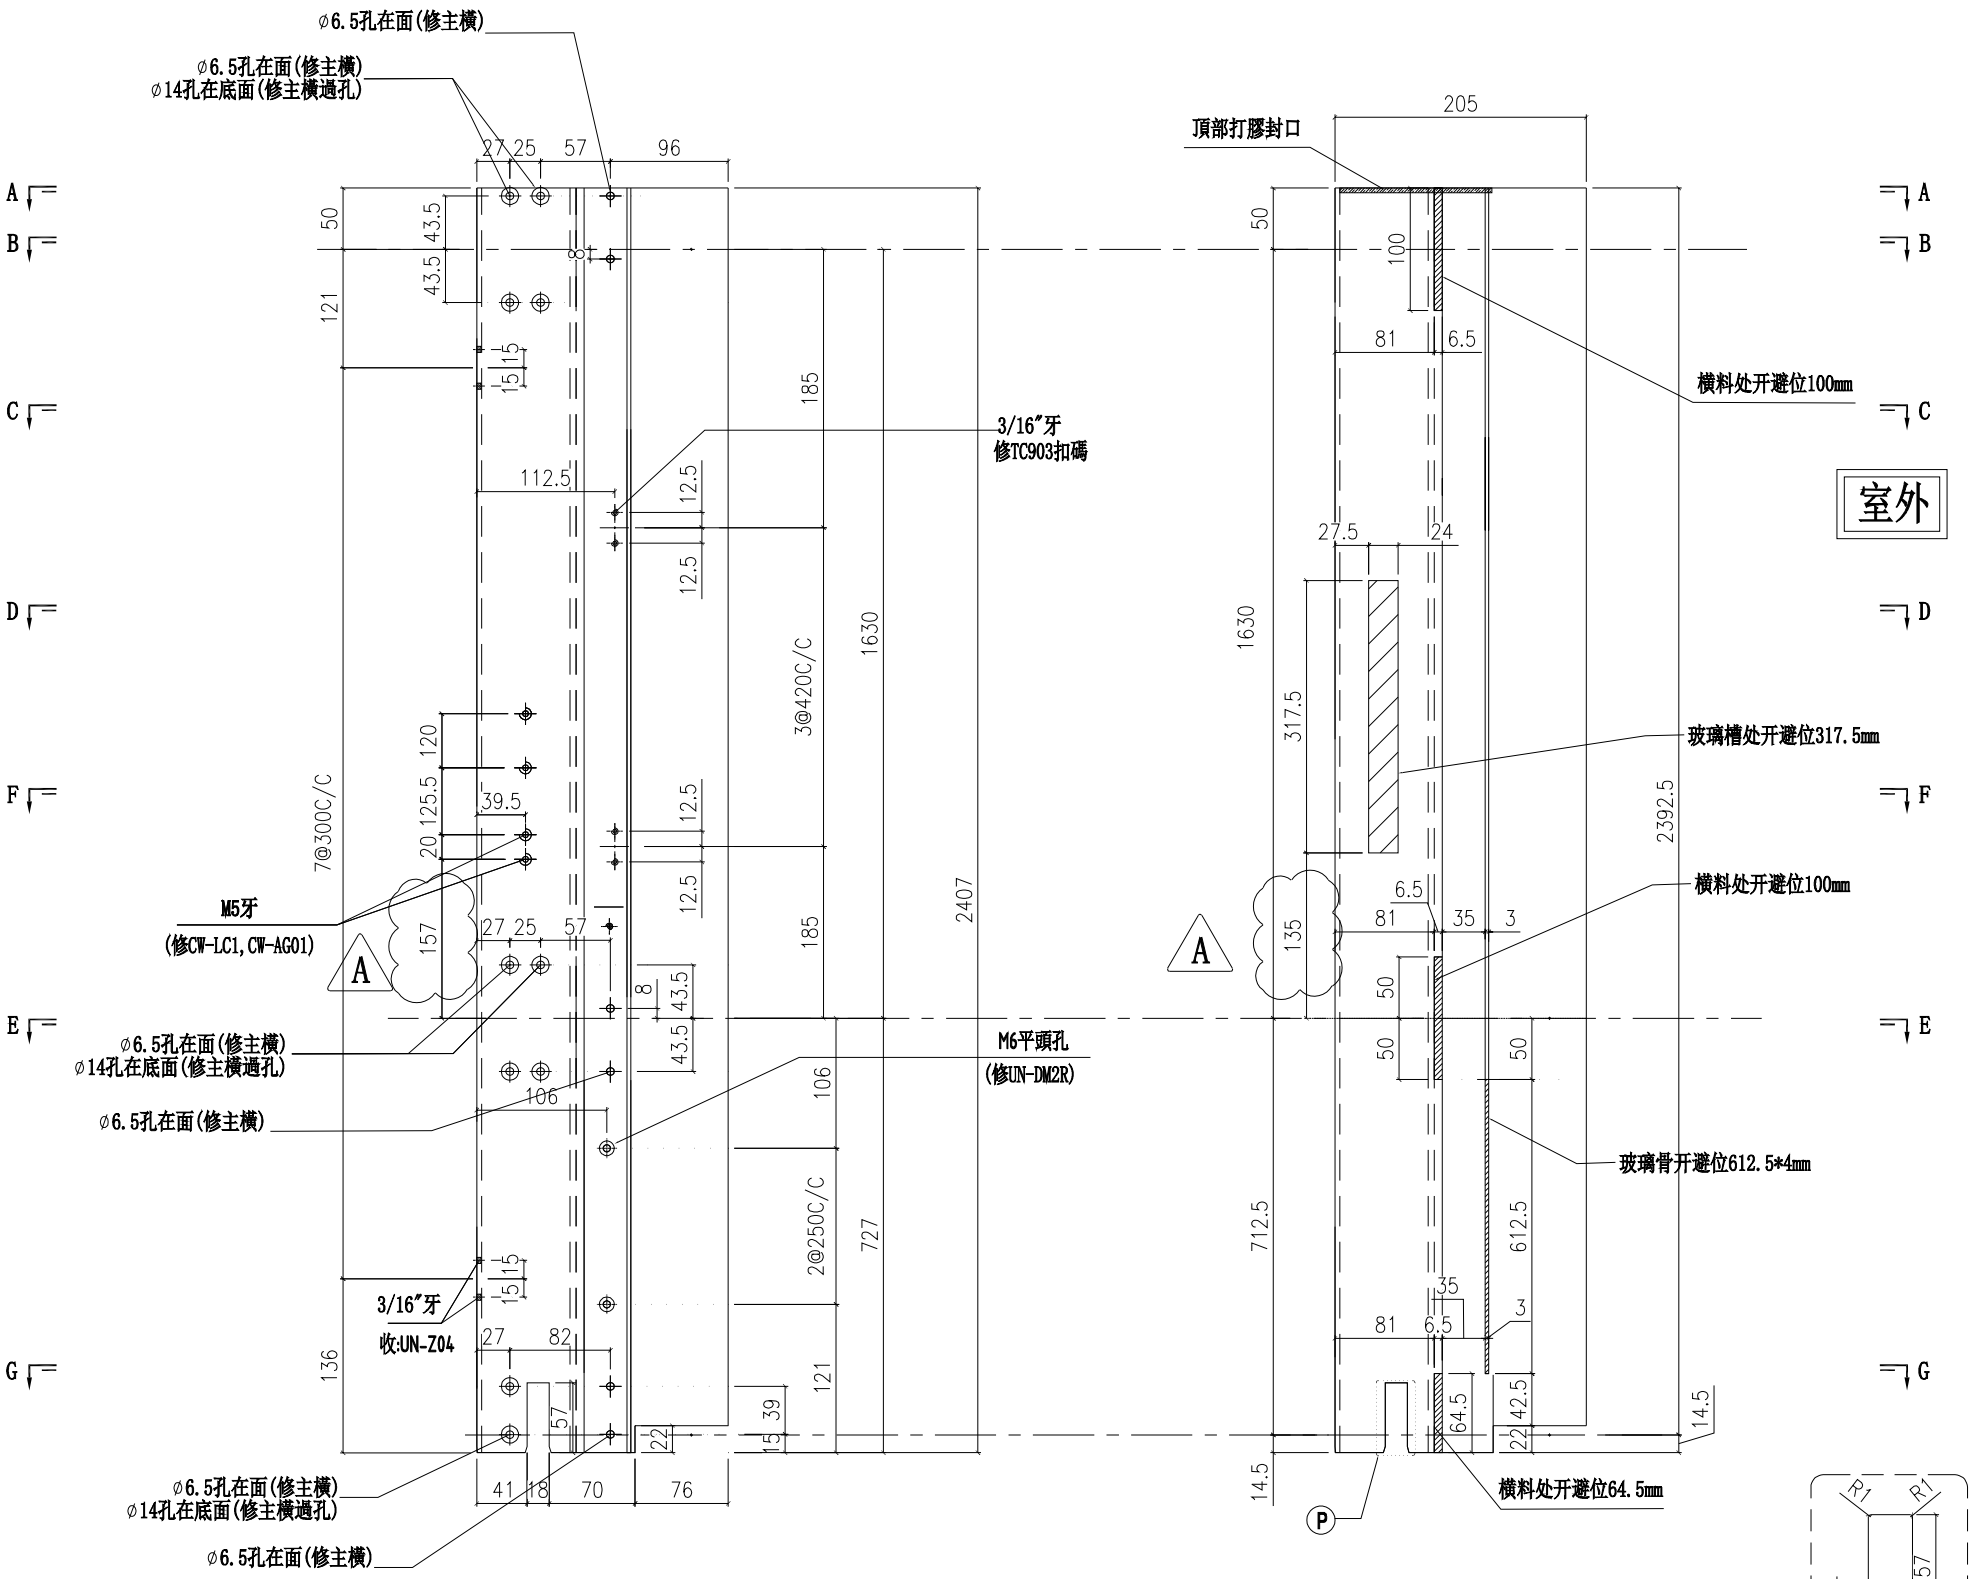


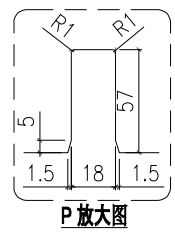


P 放大图

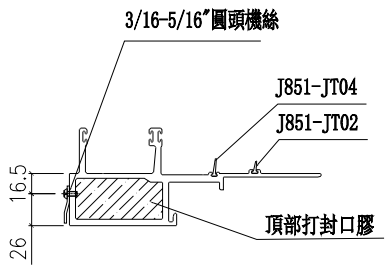


SECTION A-A

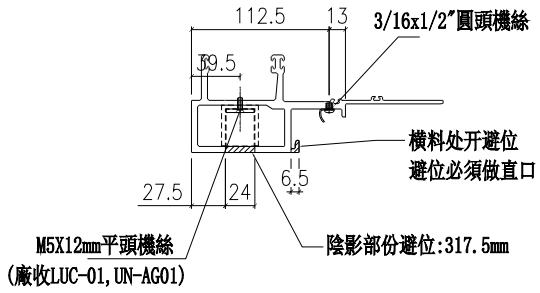

SECTION E-E

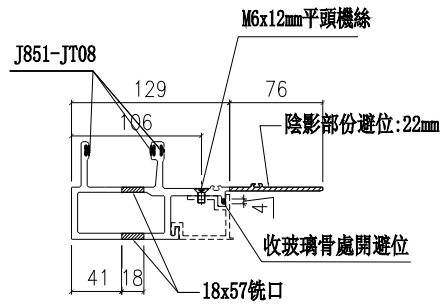

SECTION G-G

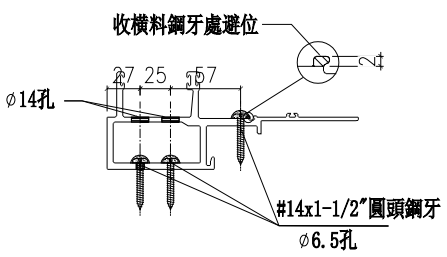

SECTION B-B

名稱	生公企	制圖	陳俊賢	2022.04.20	修改	新增	A	
材料	X85973	復核	謝永林	2022.04.29	日期	2022.5.17	2022.7.14	
顏色	JMQ213457(三塗)	批準	胡哥		圖號	X85973-02T		


美特鋁質 有限公司
MIDI Aluminium Fabricator Ltd.


請用A3打印

數量	使用位置	樓層
1	CW-PLBG06T	16F


工程號	J853	地盤	延坪道住宅

A版依據EI4825修改攔河槽高度

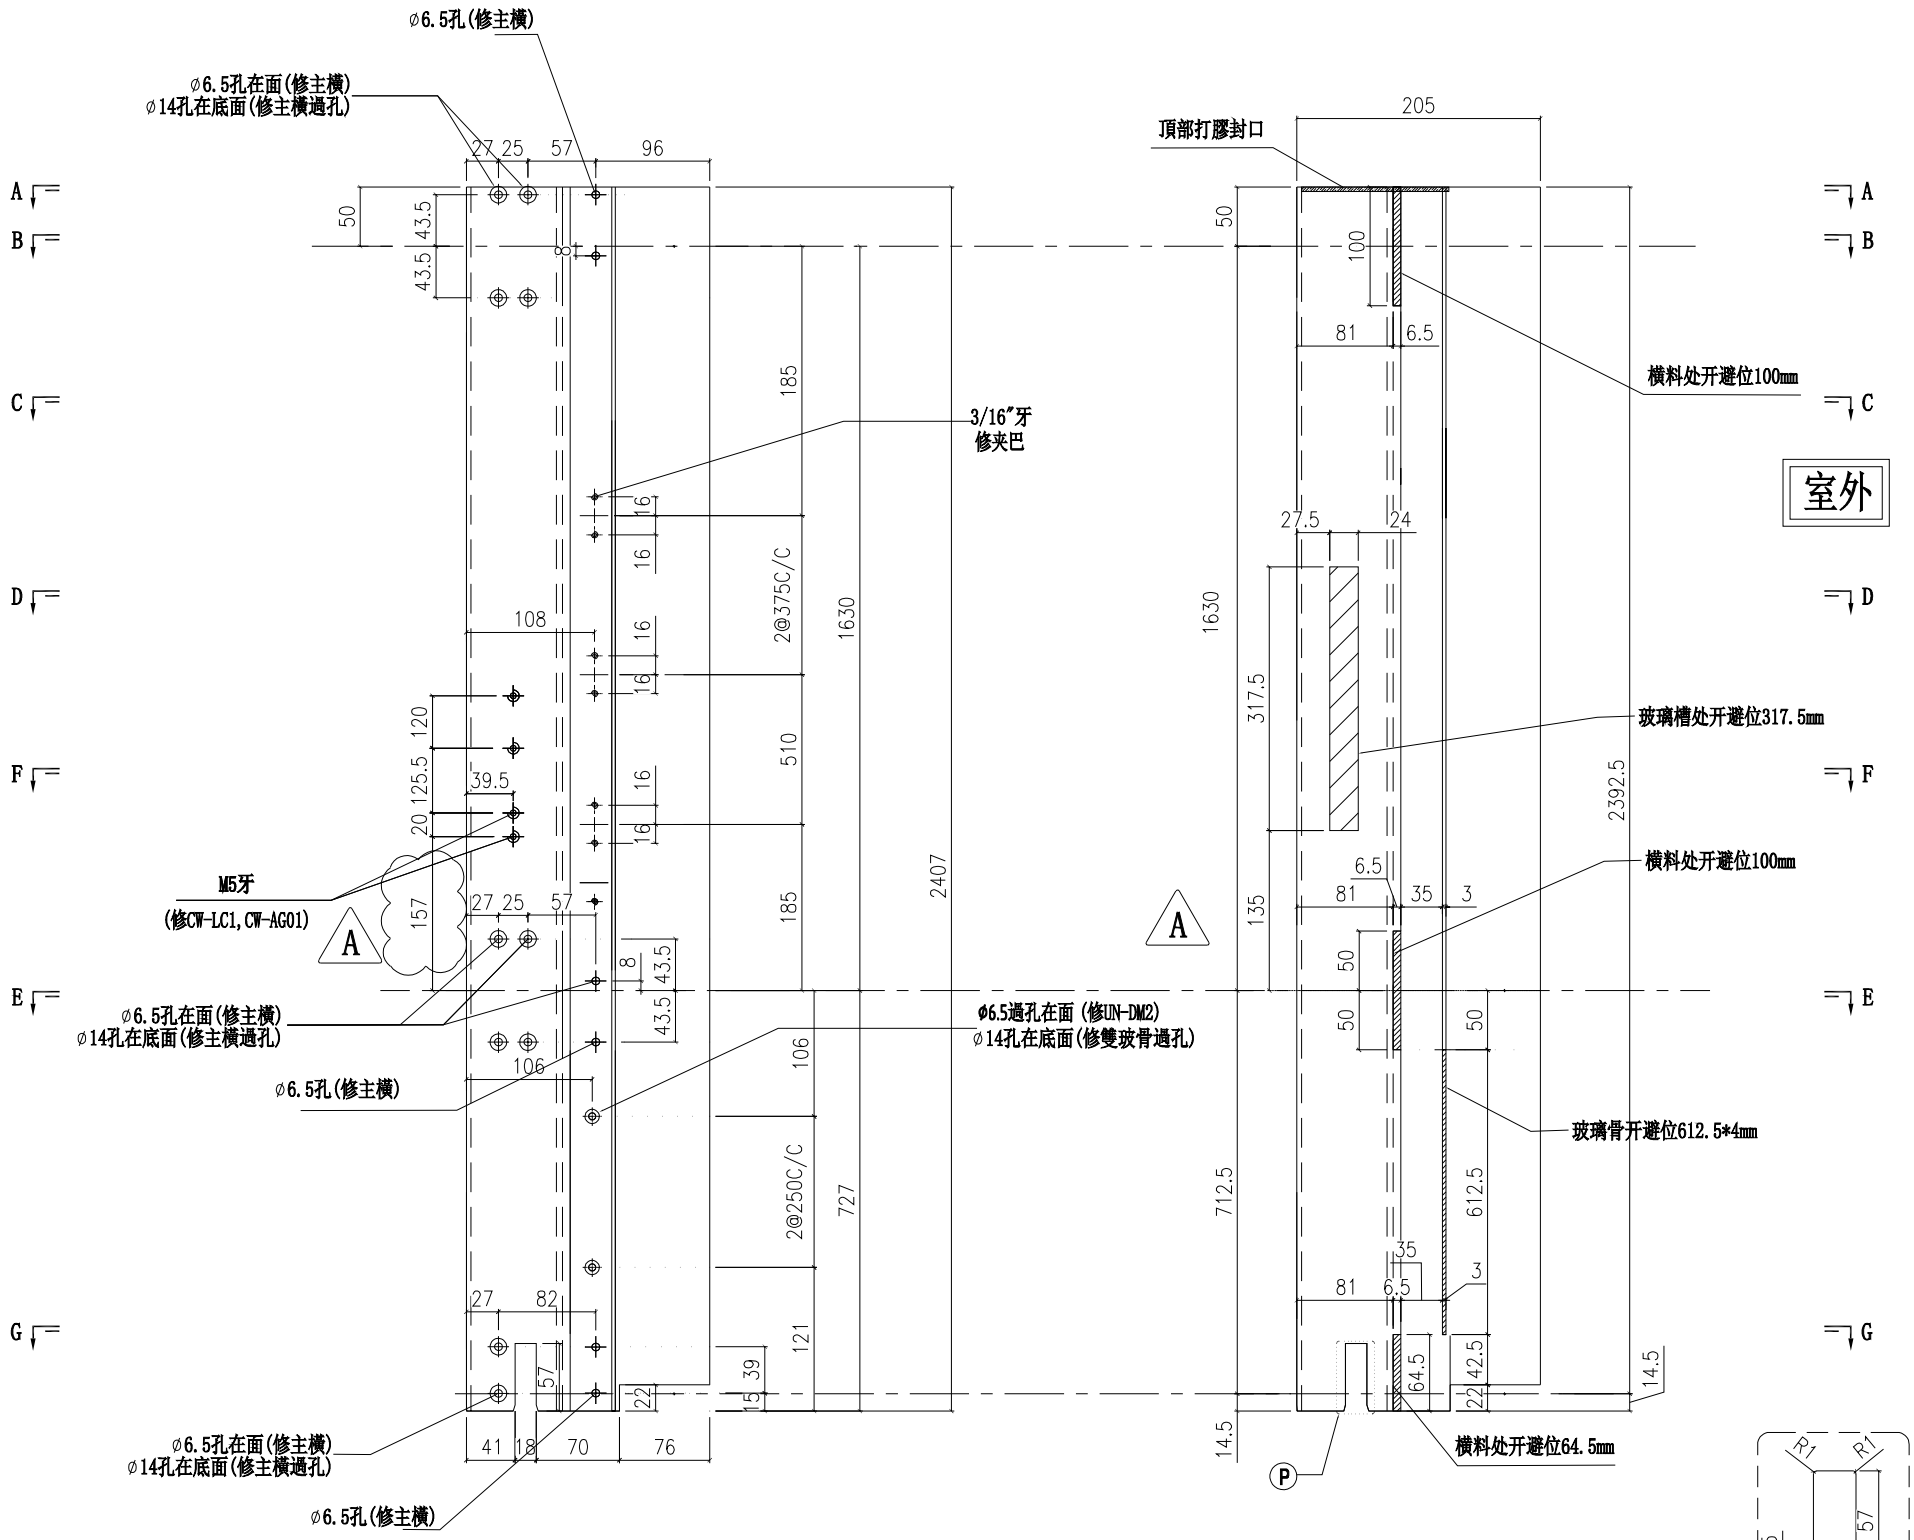


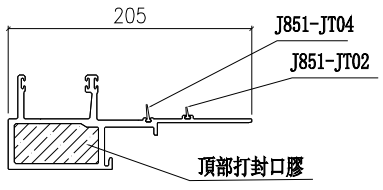


SECTION A-A

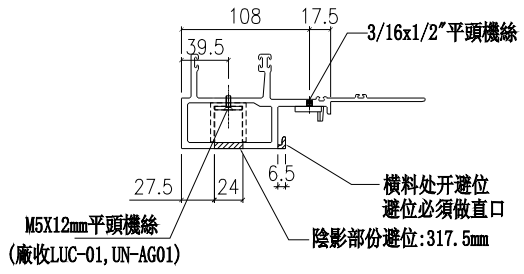

SECTION E-E

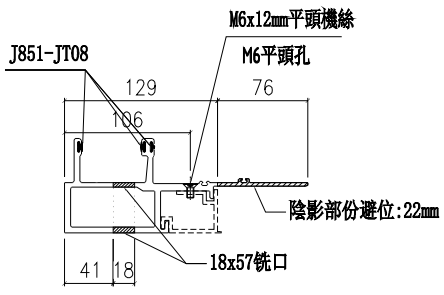

SECTION G-G

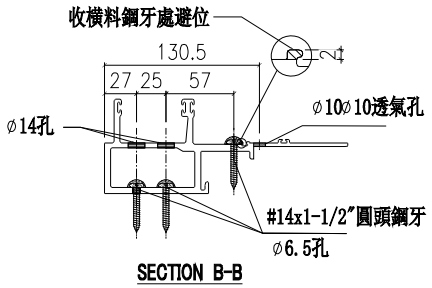

SECTION B-B

名稱	生公企	制圖	陳俊賢	2022.04.20	修改	新增	A	
材料	X85973	復核	謝永林	2022.04.29	日期	2022.5.17	2022.7.14	
顏色	JMQ213457(三塗)	批準	胡哥		圖號	X85973-03T		


美特鋁質 有限公司
MIDI Aluminium Fabricator Ltd.


工程號	J853	地盤	延坪道住宅

A版依據EI4825修改攔河槽高度


請用A3打印

數量	使用位置	樓層
1	CW-PRMB06T	16F
1	CW-PRMG06T	16F

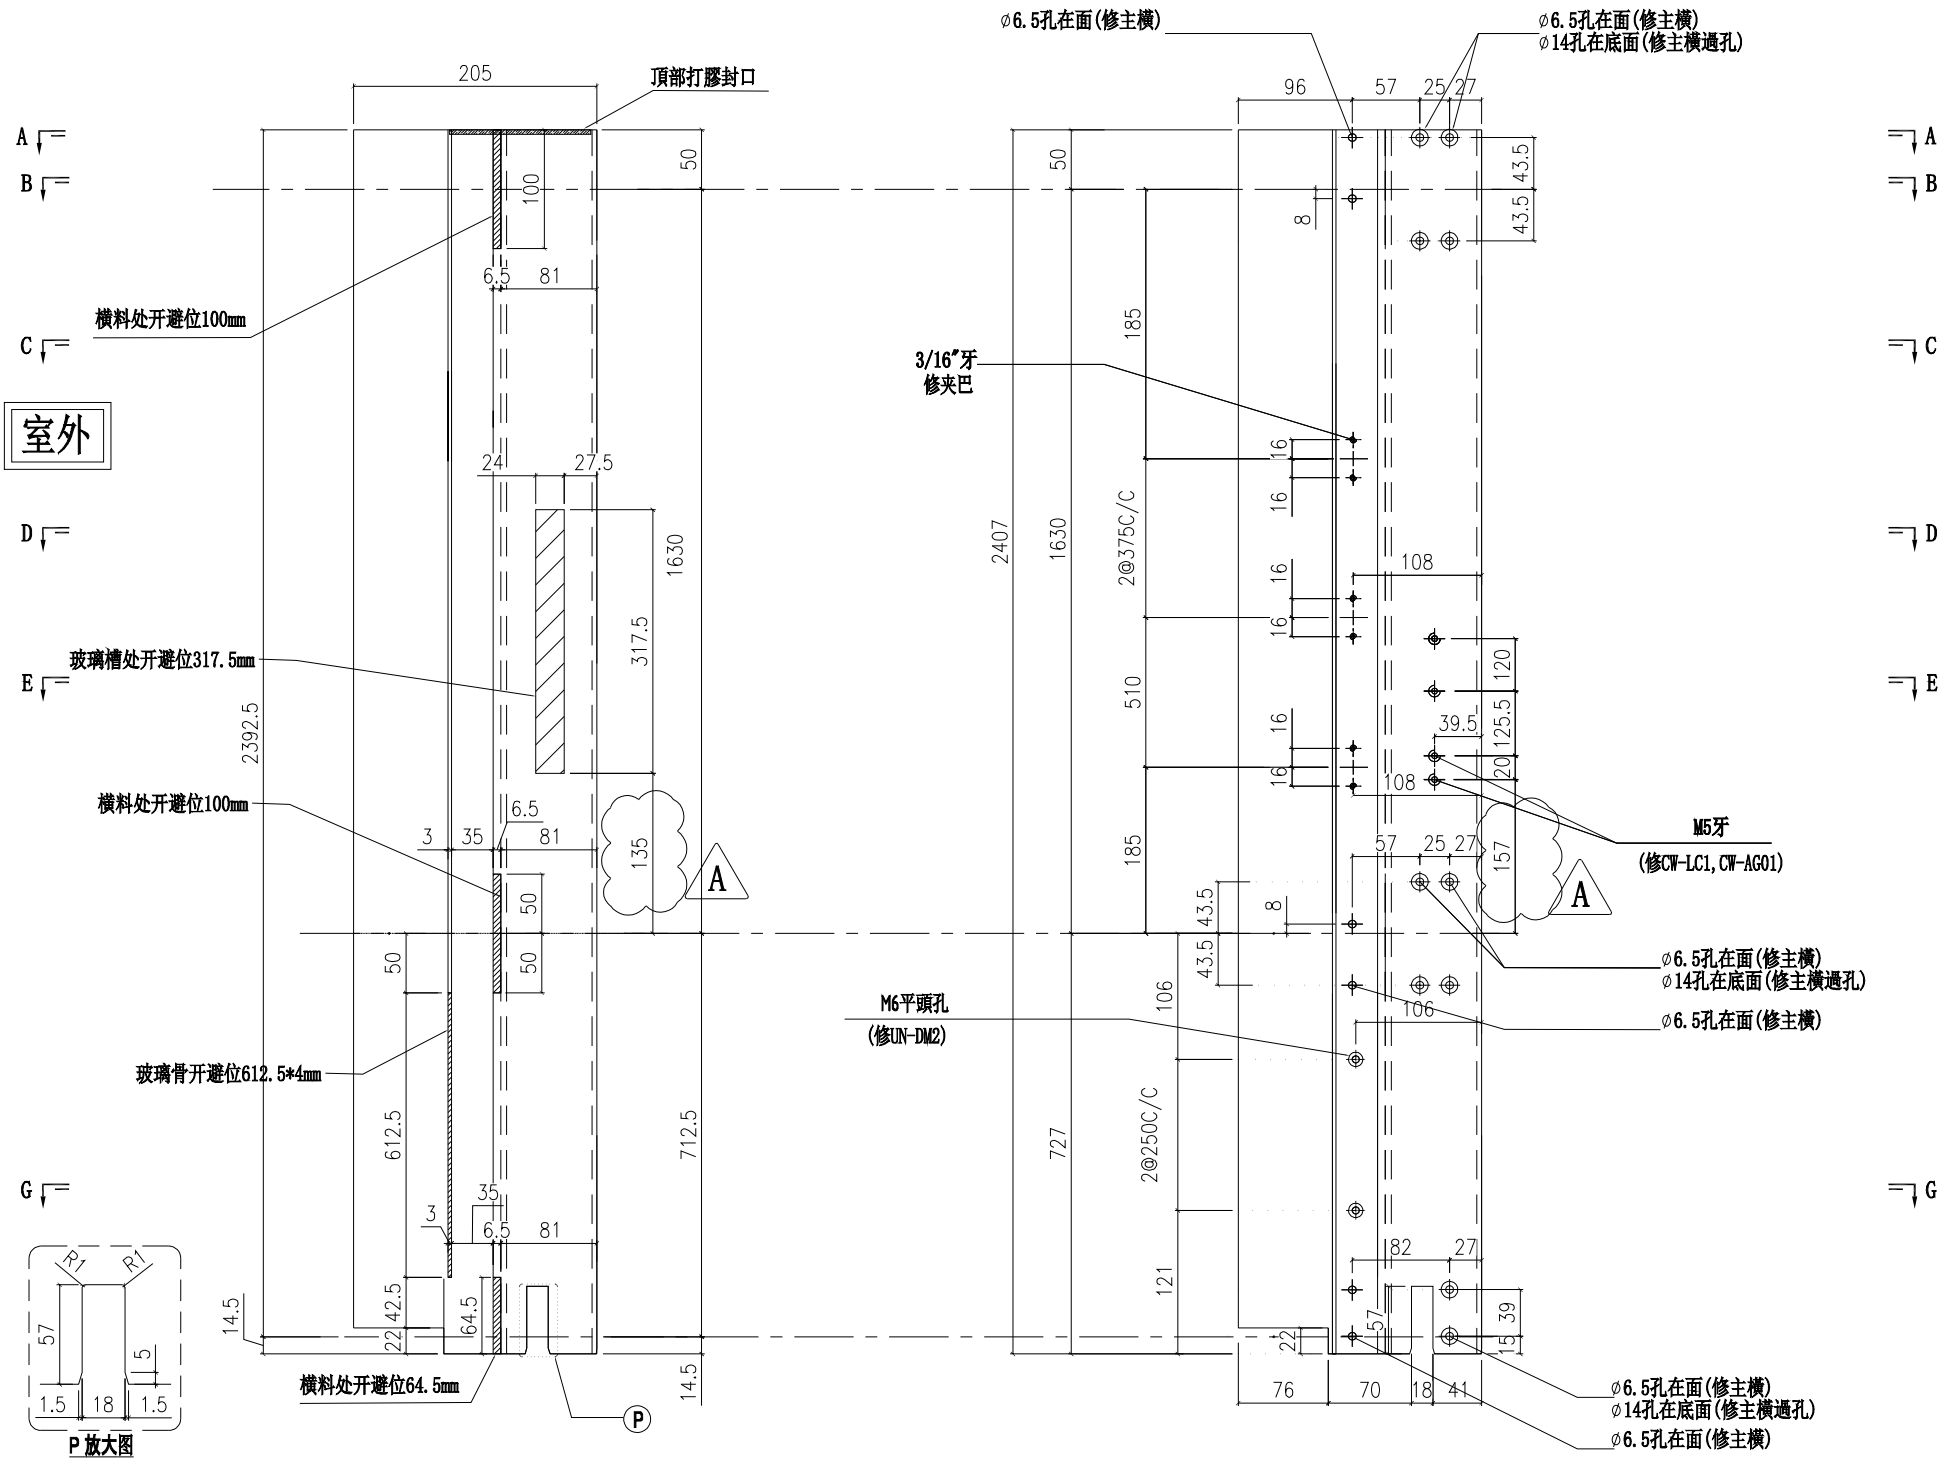


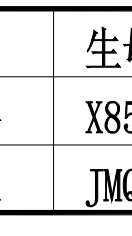


P 放大图

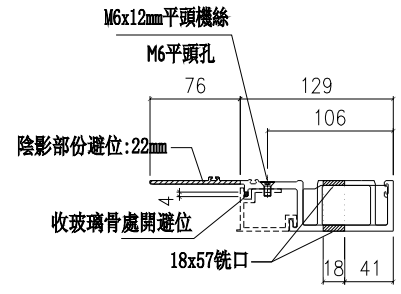


SECTION G-G

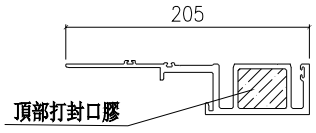

SECTION A-A

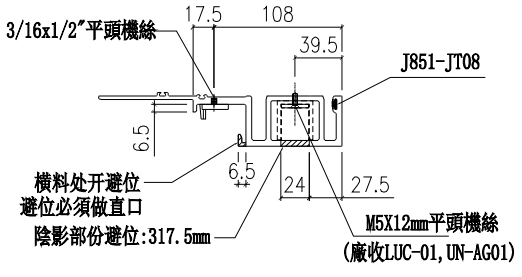

SECTION E-E

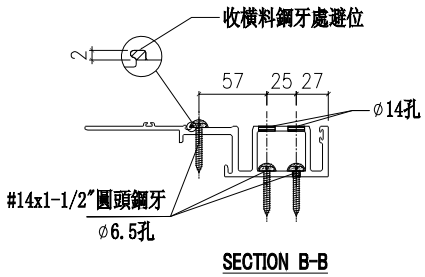

SECTION B-B

名稱	生母企	制圖	陳俊賢	2022.04.20	修改	新增	A	
材料	X85974	復核	謝永林	2022.04.29	日期	2022.5.17	2022.7.14	
顏色	JMQ213457(三塗)	批準	胡哥		圖號	X85974-03T		