美特鋁質有限公司
MIDI ALUMINIUM FABRICATOR LTD.

# 工程指示 / 要求簡箋 ENGINEER INSTRUCTIONS(E.I.)

| | | | |
|---|---|---|---|
| **工程指示編號:** | **EI-** 4790 | **修改版本:** | E |
| | **HK-** 1327 | | |
| **工程編號:** | J 853 | **工程名稱:** | 大窩坪（延坪道） |
| **收件人:** | 生統 | **發件人:** | Bear Lam |
| **工程項目:** | T3幕牆單元件生產（大貨）幕牆及窗玉拆圖更新 | **日期:** | 11/08/2022 |

| | | |
|---|---|---|
| ☐ 原合約工程包 | ☐ 原合約工程加 / 減賬 QT- | ☐ 新工程報價 QT- |

| | |
|---|---|
| **信件批核號碼/圖紙參考編號:** | **批核模具圖紙編號:** |
| **客戶指示附件:** | **管理內部批簽署:** |

| | | |
|---|---|---|
| ☐ 初步鋁料 B.M. | ☐ 加工拆圖，然後生產 | ☐ 尺寸表 |
| ☐ 正式鋁料 B.M. | ☐ 技術上資料／指示 | ☐ 報價 |
| ☑ 配件 B.M. | ☐ 樣辦或貨品說明書 | ☐ 分判合約 |
| ☐ 其他: | | |

內容:
修訂E： 幕牆更新：取消5F攔河，轉角企增加掛扣。
窗玉更新：更改SH窗鎖點。修改窗玉角碼。

完成上列要求日期: 09/09/2022

**國內**

| | | | | | |
|---|---|---|---|---|---|
| ☐ 生產技術總監 | ☐ 連附件 | ☐ 技術部 | ☐ 連附件 | ☐ 生產部 | ☐ 連附件 |
| ☐ 採購部 | ☐ 連附件 | ☑ 生產統籌部 | ☑ 連附件 | ☐ 報關組 | ☐ 連附件 |
| ☐ 質檢部 | ☐ 連附件 | ☐ 會計部 | ☐ 連附件 | ☐ 機械設計部 | ☐ 連附件 |
| ☐ 香港辦 | ☑ 連附件 | ☐ 其他: | | | |

**香港**

| | | | | | | | |
|---|---|---|---|---|---|---|---|
| ☐ 行政部 | ☐ 連附件 | ☐ 會計部 | ☐ 連附件 | ☐ 統籌部 | ☐ 連附件 | ☐ 工程部 | ☐ 連附件 |
| ☐ 採購部 | ☐ 連附件 | ☐ QS部 | ☐ 連附件 | ☑ 地盤管理 | ☑ 連附件 | ☐ 維修部 | ☐ 連附件 |

| | |
|---|---|
| *發件人簽署： | *組別成員批核簽署： |
| 傳遞編號： | 項目經理簽署： |

美特鋁質有限公司
MIDI Aluminium Fabricator Ltd. **QF005/8**

# 圖則登記表
DRAWING REGISTER

| | | | 接收日期 Receiving Date (適用於客戶圖則) | | | | | | | | | |
|---|---|---|---|---|---|---|---|---|---|---|---|---|
| 工程名稱 Project Title: | 延坪道住宅 | 年 | | | | | | | | | | |
| | 幕牆(大貨T3座)主企主橫&散料拆圖 | 月 | | | | | | | | | | |
| 工程編號 Project No: | J-853 | 日 | | | | | | | | | | |
| 分發予 Distributed To | | | 發出日期 Issued Date | | | | | | | | | |
| | | 年 | 22 | 22 | 22 | 22 | 22 | | | | | |
| | | 月 | 05 | 07 | 07 | 08 | 08 | | | | | |
| | | 日 | 25 | 14 | 26 | 03 | 08 | | | | | |

| 圖則編號<br>Drg. No. | 圖則名稱<br>Drawing Title | | 修訂編號<br>Revision No. | | | | | | | | | |
|---|---|---|---|---|---|---|---|---|---|---|---|---|
| J853-SD-CW-4301 | 位置圖 | 1 | - | - | - | - | A | | | | | |
| J853-SD-CW-4302 | 位置圖 | 2 | - | - | A | - | B | | | | | |
| J853-SD-CW-4303 | 位置圖 | 3 | - | - | A | - | B | | | | | |
| J853-SD-CW-4304 | 位置圖 | 4 | - | - | - | - | A | | | | | |
| J853-SD-CW-4304A | 位置圖 | 5 | - | - | - | - | A | | | | | |
| J853-SD-CW-4305 | 位置圖 | 6 | - | - | - | - | A | | | | | |
| CW-301Z | 單元件組裝圖 | 7 | - | - | - | - | - | | | | | |
| CW-301Z(1) | 單元件組裝圖數據表 | 8 | - | - | A | - | - | | | | | |
| CW-301aZ | 單元件組裝圖 | 9 | - | - | - | - | - | | | | | |
| CW-301aZ(1) | 單元件組裝圖數據表 | 10 | - | - | A | - | - | | | | | |
| CW-301cZ | 單元件組裝圖 | 11 | - | - | - | - | - | | | | | |
| CW-301cZ(1) | 單元件組裝圖數據表 | 12 | - | - | A | - | - | | | | | |
| CW-302Z | 單元件組裝圖 | 13 | - | - | - | - | - | | | | | |
| CW-302Z(1) | 單元件組裝圖數據表 | 14 | - | - | - | - | - | | | | | |
| CW-302dZ | 單元件組裝圖 | 15 | - | - | - | - | - | | | | | |
| CW-302dZ(1) | 單元件組裝圖數據表 | 16 | - | - | - | - | - | | | | | |
| CW-303 | 單元件組裝圖 | 17 | - | - | - | - | - | | | | | |
| CW-303(1) | 單元件組裝圖數據表 | 18 | - | - | A | - | - | | | | | |
| CW-303a | 單元件組裝圖 | 19 | - | - | - | - | - | | | | | |
| CW-303a(1) | 單元件組裝圖數據表 | 20 | - | - | A | - | - | | | | | |
| CW-303b | 單元件組裝圖 | 21 | - | - | - | - | - | | | | | |
| CW-303b(1) | 單元件組裝圖數據表 | 22 | - | - | A | - | - | | | | | |
| CW-304 | 單元件組裝圖 | 23 | - | - | - | - | - | | | | | |
| CW-304(1) | 單元件組裝圖數據表 | 24 | - | - | A | - | - | | | | | |
| CW-304a | 單元件組裝圖 | 25 | - | - | - | - | - | | | | | |
| CW-304a(1) | 單元件組裝圖數據表 | 26 | - | - | A | - | - | | | | | |
| CW-304c | 單元件組裝圖 | 27 | - | - | - | - | - | | | | | |
| CW-304c(1) | 單元件組裝圖數據表 | 28 | - | - | A | - | - | | | | | |
| CW-304d | 單元件組裝圖 | 29 | - | - | - | - | - | | | | | |
| CW-304d(1) | 單元件組裝圖數據表 | 30 | - | - | A | - | - | | | | | |
| CW-320a<br>(原圖號:CW-305a) | 單元件組裝圖 | 31 | - | - | A | - | - | | | | | |
| CW-320a(1)<br>(原圖號:CW-305a(1)) | 單元件組裝圖數據表 | 32 | - | - | A | - | - | | | | | |
| CW-305 | 單元件組裝圖 | 33 | - | - | - | - | - | | | | | |
| CW-305(1) | 單元件組裝圖數據表 | 34 | - | - | A | - | - | | | | | |

# 圖則登記表
DRAWING REGISTER

| 工程名稱 Project Title: | 延坪道住宅 |
|---|---|
| | 幕牆(大貨T3座)主企主橫&散料拆圖 |
| 工程編號 Project No: | J-853 |

| 分發予 Distributed To |
|---|
| |
| |
| |

| | 接收日期 Receiving Date (適用於客戶圖則) | | | | | | | | | |
|---|---|---|---|---|---|---|---|---|---|---|
| 年 | | | | | | | | | | |
| 月 | | | | | | | | | | |
| 日 | | | | | | | | | | |

| | 發出日期 Issued Date | | | | | | | | | |
|---|---|---|---|---|---|---|---|---|---|---|
| 年 | 22 | 22 | 22 | 22 | 22 | | | | | |
| 月 | 05 | 07 | 07 | 08 | 08 | | | | | |
| 日 | 25 | 14 | 26 | 03 | 08 | | | | | |

| 圖則編號 Drg. No. | 圖則名稱 Drawing Title | | 修訂編號 Revision No. | | | | | | | | |
|---|---|---|---|---|---|---|---|---|---|---|---|
| CW-305aT | 單元件組裝圖 | 35 | - | - | - | - | - | | | | | |
| CW-305aT(1) | 單元件組裝圖數據表 | 36 | - | - | A | - | - | | | | | |
| CW-321a (原圖號:CW-306a) | 單元件組裝圖 | 37 | - | - | A | - | - | | | | | |
| CW-321a(1) (原圖號:CW-305a(1)) | 單元件組裝圖數據表 | 38 | - | - | A | - | - | | | | | |
| CW-306 | 單元件組裝圖 | 39 | - | - | - | - | - | | | | | |
| CW-306(1) | 單元件組裝圖數據表 | 40 | - | - | A | - | - | | | | | |
| CW-306c | 單元件組裝圖 | 41 | - | - | - | - | - | | | | | |
| CW-306c(1) | 單元件組裝圖數據表 | 42 | - | - | A | - | - | | | | | |
| CW-307 | 單元件組裝圖 | 43 | - | - | - | - | - | | | | | |
| CW-307(1) | 單元件組裝圖數據表 | 44 | - | - | A | - | - | | | | | |
| CW-307b | 單元件組裝圖 | 45 | - | - | - | - | - | | | | | |
| CW-307b(1) | 單元件組裝圖數據表 | 46 | - | - | A | - | - | | | | | |
| CW-307d | 單元件組裝圖 | 47 | - | - | - | - | - | | | | | |
| CW-307d(1) | 單元件組裝圖數據表 | 48 | - | - | A | - | - | | | | | |
| CW-308a | 單元件組裝圖 | 49 | - | - | - | - | - | | | | | |
| CW-308a(1) | 單元件組裝圖數據表 | 50 | - | - | - | - | - | | | | | |
| CW-309 | 單元件組裝圖 | 51 | - | - | - | - | - | | | | | |
| CW-309(1) | 單元件組裝圖數據表 | 52 | - | - | A | - | - | | | | | |
| CW-309a | 單元件組裝圖 | 53 | - | - | - | - | - | | | | | |
| CW-309a(1) | 單元件組裝圖數據表 | 54 | - | - | A | - | - | | | | | |
| CW-309b | 單元件組裝圖 | 55 | - | - | - | - | - | | | | | |
| CW-309b(1) | 單元件組裝圖數據表 | 56 | - | - | A | - | - | | | | | |
| CW-309c | 單元件組裝圖 | 57 | - | - | - | - | - | | | | | |
| CW-309c(1) | 單元件組裝圖數據表 | 58 | - | - | A | - | - | | | | | |
| CW-309d | 單元件組裝圖 | 59 | - | - | - | - | - | | | | | |
| CW-309d(1) | 單元件組裝圖數據表 | 60 | - | - | A | - | - | | | | | |
| CW-310 | 單元件組裝圖 | 61 | - | - | - | - | - | | | | | |
| CW-310(1) | 單元件組裝圖數據表 | 62 | - | - | - | - | - | | | | | |
| CW-310a | 單元件組裝圖 | 63 | - | - | - | - | - | | | | | |
| CW-310a(1) | 單元件組裝圖數據表 | 64 | - | - | - | - | - | | | | | |
| CW-310b | 單元件組裝圖 | 65 | - | - | - | - | - | | | | | |
| CW-310b(1) | 單元件組裝圖數據表 | 66 | - | - | - | - | - | | | | | |
| CW-311 | 單元件組裝圖 | 67 | - | - | - | - | - | | | | | |
| CW-311(1) | 單元件組裝圖數據表 | 68 | - | - | A | - | - | | | | | |

# 圖則登記表
DRAWING REGISTER

| 工程名稱 Project Title: | 延坪道住宅 |
|---|---|
| | 幕牆(大貨T3座)主企主橫&散料拆圖 |
| 工程編號 Project No: | J-853 |

| 分發予 Distributed To | 年 | 月 | 日 |
|---|---|---|---|
| | 22 | 05 | 25 |
| | 22 | 07 | 14 |
| | 22 | 07 | 26 |
| | 22 | 08 | 03 |
| | 22 | 08 | 08 |

接收日期 Receiving Date (適用於客戶圖則)

發出日期 Issued Date

| 圖則編號 Drg. No. | 圖則名稱 Drawing Title | | 修訂編號 Revision No. | | | | | | | | | |
|---|---|---|---|---|---|---|---|---|---|---|---|---|
| CW-311a | 單元件組裝圖 | 69 | - | - | - | - | - | | | | | |
| CW-311a(1) | 單元件組裝圖數據表 | 70 | - | - | A | - | - | | | | | |
| CW-311b | 單元件組裝圖 | 71 | - | - | - | - | - | | | | | |
| CW-311b(1) | 單元件組裝圖數據表 | 72 | - | - | A | - | - | | | | | |
| CW-311c | 單元件組裝圖 | 73 | - | - | - | - | - | | | | | |
| CW-311c(1) | 單元件組裝圖數據表 | 74 | - | - | A | - | - | | | | | |
| CW-311d | 單元件組裝圖 | 75 | - | - | - | - | - | | | | | |
| CW-311d(1) | 單元件組裝圖數據表 | 76 | - | - | A | - | - | | | | | |
| CW-312 | 單元件組裝圖 | 77 | - | - | - | - | - | | | | | |
| CW-312(1) | 單元件組裝圖數據表 | 78 | - | - | A | - | - | | | | | |
| CW-312a | 單元件組裝圖 | 79 | - | - | - | - | - | | | | | |
| CW-312a(1) | 單元件組裝圖數據表 | 80 | - | - | A | - | - | | | | | |
| CW-312b | 單元件組裝圖 | 81 | - | - | - | - | - | | | | | |
| CW-312b(1) | 單元件組裝圖數據表 | 82 | - | - | A | - | - | | | | | |
| CW-312c | 單元件組裝圖 | 83 | - | - | - | - | - | | | | | |
| CW-312c(1) | 單元件組裝圖數據表 | 84 | - | - | A | - | - | | | | | |
| CW-312d | 單元件組裝圖 | 85 | - | - | - | - | - | | | | | |
| CW-312d(1) | 單元件組裝圖數據表 | 86 | - | - | A | - | - | | | | | |
| CW-313 | 單元件組裝圖 | 87 | - | - | - | - | - | | | | | |
| CW-313(1) | 單元件組裝圖數據表 | 88 | - | - | - | - | - | | | | | |
| CW-313a | 單元件組裝圖 | 89 | - | - | - | - | - | | | | | |
| CW-313a(1) | 單元件組裝圖數據表 | 90 | - | - | - | - | - | | | | | |
| CW-313b | 單元件組裝圖 | 91 | - | - | - | - | - | | | | | |
| CW-313b(1) | 單元件組裝圖數據表 | 92 | - | - | - | - | - | | | | | |
| CW-314 | 單元件組裝圖 | 93 | - | - | - | - | - | | | | | |
| CW-314(1) | 單元件組裝圖數據表 | 94 | - | - | A | - | - | | | | | |
| CW-314a | 單元件組裝圖 | 95 | - | - | - | - | - | | | | | |
| CW-314a(1) | 單元件組裝圖數據表 | 96 | - | - | A | - | - | | | | | |
| CW-314b | 單元件組裝圖 | 97 | - | - | - | - | - | | | | | |
| CW-314b(1) | 單元件組裝圖數據表 | 98 | - | - | A | - | - | | | | | |
| CW-314c | 單元件組裝圖 | 99 | - | - | - | - | - | | | | | |
| CW-314c(1) | 單元件組裝圖數據表 | 100 | - | - | A | - | - | | | | | |
| CW-314d | 單元件組裝圖 | 101 | - | - | - | - | - | | | | | |
| CW-314d(1) | 單元件組裝圖數據表 | 102 | - | - | A | - | - | | | | | |
| CW-PTMB22Z | 單元件組裝圖 | 103 | - | A | - | - | - | | | | | |
| CW-PTMB22Z(1) | 單元件組節點圖 | 104 | - | - | - | - | - | | | | | |

# 圖則登記表
DRAWING REGISTER

| 工程名稱 Project Title: | 延坪道住宅 |
|---|---|
| | 幕牆(大貨T3座)主企主橫&散料拆圖 |
| 工程編號 Project No: | J-853 |

| 分發予 Distributed To | 接收日期 Receiving Date (適用於客戶圖則) | | | | | | | | | |
|---|---|---|---|---|---|---|---|---|---|---|
| | 年 | | | | | | | | | |
| | 月 | | | | | | | | | |
| | 日 | | | | | | | | | |

| 分發予 Distributed To | 發出日期 Issued Date | | | | | | | | | |
|---|---|---|---|---|---|---|---|---|---|---|
| | 年 | 22 | 22 | 22 | 22 | 22 | | | | |
| | 月 | 05 | 07 | 07 | 08 | 08 | | | | |
| | 日 | 25 | 14 | 26 | 03 | 08 | | | | |

| 圖則編號 Drg. No. | 圖則名稱 Drawing Title | | 修訂編號 Revision No. | | | | | | | | |
|---|---|---|---|---|---|---|---|---|---|---|---|
| CW-PTMB22Z(2) | 單元件組裝圖數據表 | 105 | - | - | A | - | - | | | | |
| CW-PTMB22aZ | 單元件組裝圖 | 106 | - | A | - | - | B | | | | |
| CW-PTMB22aZ(1) | 單元件組節點圖 | 107 | - | - | - | - | - | | | | |
| CW-PTMB22aZ(2) | 單元件組裝圖數據表 | 108 | - | - | A | - | - | | | | |
| CW-PTBB25X (原圖號:CW-PTBB25) | 單元件組裝圖 | 109 | - | A | B | - | - | | | | |
| CW-PTBB25X(1) (原圖號:CW-PTBB25(1)) | 單元件組節點圖 | 110 | - | - | - | - | - | | | | |
| CW-PTBB25X(2) (原圖號:CW-PTBB25(2)) | 單元件組裝圖數據表 | 111 | - | - | A | - | - | | | | |
| CW-PTBB25aX (原圖號:CW-PTBB25a) | 單元件組裝圖 | 112 | - | A | B | - | C | | | | |
| CW-PTBB25aX(1) (原圖號:CW-PTBB25a(1)) | 單元件組節點圖 | 113 | - | - | - | - | A | | | | |
| CW-PTBB25aX(2) (原圖號:CW-PTBB25a(2)) | 單元件組裝圖數據表 | 114 | - | - | A | - | B | | | | |
| CW-PTBB25aBX (原圖號:CW-PTBB25aB) | 單元件組裝圖 | 115 | - | A | B | - | - | | | | |
| CW-PTBB25aBX(1) (原圖號:CW-PTBB25aB(1)) | 單元件組節點圖 | 116 | - | - | - | - | - | | | | |
| CW-PTBB25aBX(2) (原圖號:CW-PTBB25aB(2)) | 單元件組裝圖數據表 | 117 | - | - | A | - | - | | | | |
| CW-PLBG06 | 單元件組裝圖 | 118 | - | A | - | - | - | | | | |
| CW-PLBG06(1) | 單元件組節點圖 | 119 | - | - | - | - | - | | | | |
| CW-PLBG06(2) | 單元件組裝圖數據表 | 120 | - | - | A | - | - | | | | |
| CW-PLBG06d | 單元件組裝圖 | 121 | - | A | - | - | - | | | | |
| CW-PLBG06d(1) | 單元件組節點圖 | 122 | - | - | - | - | - | | | | |
| CW-PLBG06d(2) | 單元件組裝圖數據表 | 123 | - | - | A | - | - | | | | |
| CW-PLBG06X | 單元件組裝圖 | 124 | - | A | - | - | - | | | | |
| CW-PLBG06X(1) | 單元件組節點圖 | 125 | - | - | - | - | - | | | | |
| CW-PLBG06X(2) | 單元件組裝圖數據表 | 126 | - | - | A | - | - | | | | |
| CW-PLBG06aX | 單元件組裝圖 | 127 | - | A | - | - | B | | | | |
| CW-PLBG06aX(1) | 單元件組節點圖 | 128 | - | - | - | - | A | | | | |
| CW-PLBG06aX(2) | 單元件組裝圖數據表 | 129 | - | - | A | - | B | | | | |
| CW-PLBG06cX | 單元件組裝圖 | 130 | - | A | - | - | - | | | | |
| CW-PLBG06cX(1) | 單元件組節點圖 | 131 | - | - | - | - | - | | | | |
| CW-PLBG06cX(2) | 單元件組裝圖數據表 | 132 | - | - | A | - | - | | | | |
| CW-PLBG06dX | 單元件組裝圖 | 133 | - | A | - | - | - | | | | |

# 圖則登記表
DRAWING REGISTER

| 工程名稱 Project Title: | 延坪道住宅 |
|---|---|
| | 幕牆(大貨T3座)主企主橫&散料拆圖 |
| 工程編號 Project No: | J-853 |

| 分發予 Distributed To | 接收日期 Receiving Date (適用於客戶圖則) | | | | | | | | | |
|---|---|---|---|---|---|---|---|---|---|---|
| | 年 | | | | | | | | | |
| | 月 | | | | | | | | | |
| | 日 | | | | | | | | | |
| | 年 | 22 | 22 | 22 | 22 | 22 | | | | |
| | 月 | 05 | 07 | 07 | 08 | 08 | | | | |
| | 日 | 25 | 14 | 26 | 03 | 08 | | | | |

| 圖則編號 Drg. No. | 圖則名稱 Drawing Title | | 修訂編號 Revision No. | | | | | | | | |
|---|---|---|---|---|---|---|---|---|---|---|---|
| CW-PLBG06dX(1) | 單元件組節點圖 | 134 | - | - | - | - | - | | | | |
| CW-PLBG06dX(2) | 單元件組裝圖數據表 | 135 | - | - | A | - | - | | | | |
| CW-PLBG06Y | 單元件組裝圖 | 136 | - | A | - | - | - | | | | |
| CW-PLBG06Y(1) | 單元件組節點圖 | 137 | - | - | - | - | - | | | | |
| CW-PLBG06Y(2) | 單元件組裝圖數據表 | 138 | - | - | A | - | - | | | | |
| CW-PLBG06aY | 單元件組裝圖 | 139 | - | A | - | - | B | | | | |
| CW-PLBG06aY(1) | 單元件組節點圖 | 140 | - | - | - | - | - | | | | |
| CW-PLBG06aY(2) | 單元件組裝圖數據表 | 141 | - | - | A | - | - | | | | |
| CW-PLBG06bY | 單元件組裝圖 | 142 | - | A | - | - | - | | | | |
| CW-PLBG06bY(1) | 單元件組節點圖 | 143 | - | - | - | - | - | | | | |
| CW-PLBG06bY(2) | 單元件組裝圖數據表 | 144 | - | - | A | - | - | | | | |
| CW-PLBG06cY | 單元件組裝圖 | 145 | - | A | - | - | - | | | | |
| CW-PLBG06cY(1) | 單元件組節點圖 | 146 | - | - | - | - | - | | | | |
| CW-PLBG06cY(2) | 單元件組裝圖數據表 | 147 | - | - | A | - | - | | | | |
| CW-PLBG06dY | 單元件組裝圖 | 148 | - | A | - | - | - | | | | |
| CW-PLBG06dY(1) | 單元件組節點圖 | 149 | - | - | - | - | - | | | | |
| CW-PLBG06dY(2) | 單元件組裝圖數據表 | 150 | - | - | A | - | - | | | | |
| CW-PLBG07 | 單元件組裝圖 | 151 | - | A | - | - | - | | | | |
| CW-PLBG07(1) | 單元件組節點圖 | 152 | - | - | - | - | - | | | | |
| CW-PLBG07(2) | 單元件組裝圖數據表 | 153 | - | - | A | - | - | | | | |
| CW-PLBG07bB | 單元件組裝圖 | 154 | - | A | - | - | - | | | | |
| CW-PLBG07bB(1) | 單元件組節點圖 | 155 | - | - | - | - | - | | | | |
| CW-PLBG07bB(2) | 單元件組裝圖數據表 | 156 | - | - | A | - | - | | | | |
| CW-PLBG07d | 單元件組裝圖 | 157 | - | A | - | - | - | | | | |
| CW-PLBG07d(1) | 單元件組節點圖 | 158 | - | - | - | - | - | | | | |
| CW-PLBG07d(2) | 單元件組裝圖數據表 | 159 | - | - | A | - | - | | | | |
| CW-PTBG16 | 單元件組裝圖 | 160 | - | A | - | - | - | | | | |
| CW-PTBG16(1) | 單元件組節點圖 | 161 | - | - | - | - | - | | | | |
| CW-PTBG16(2) | 單元件組裝圖數據表 | 162 | - | - | A | - | - | | | | |
| CW-PTBG16a | 單元件組裝圖 | 163 | - | A | - | - | B | | | | |
| CW-PTBG16a(1) | 單元件組節點圖 | 164 | - | - | - | - | - | | | | |
| CW-PTBG16a(2) | 單元件組裝圖數據表 | 165 | - | - | A | - | - | | | | |
| CW-PTBG16b | 單元件組裝圖 | 166 | - | A | - | - | - | | | | |
| CW-PTBG16b(1) | 單元件組節點圖 | 167 | - | - | - | - | - | | | | |
| CW-PTBG16b(2) | 單元件組裝圖數據表 | 168 | - | - | A | - | - | | | | |
| CW-PTBG18a | 單元件組裝圖 | 169 | - | A | - | - | - | | | | |

# 圖則登記表
DRAWING REGISTER

| 工程名稱 Project Title: | 延坪道住宅 |
|---|---|
| | 幕牆(大貨T3座)主企主橫&散料拆圖 |
| 工程編號 Project No: | J-853 |

| 分發予 Distributed To | 接收日期 Receiving Date (適用於客戶圖則) | | | | | | | | | |
|---|---|---|---|---|---|---|---|---|---|---|
| | 年 | | | | | | | | | | |
| | 月 | | | | | | | | | | |
| | 日 | | | | | | | | | | |

| 分發予 Distributed To | 發出日期 Issued Date | | | | | | | | | |
|---|---|---|---|---|---|---|---|---|---|---|
| | 年 | 22 | 22 | 22 | 22 | 22 | | | | | |
| | 月 | 05 | 07 | 07 | 08 | 08 | | | | | |
| | 日 | 25 | 14 | 26 | 03 | 08 | | | | | |

| 圖則編號 Drg. No. | 圖則名稱 Drawing Title | | 修訂編號 Revision No. | | | | | | | | |
|---|---|---|---|---|---|---|---|---|---|---|---|
| CW-PTBG18a(1) | 單元件組節點圖 | 170 | - | - | - | - | - | | | | | |
| CW-PTBG18a(2) | 單元件組裝圖數據表 | 171 | - | - | A | - | - | | | | | |
| CW-PTBG28 | 單元件組裝圖 | 172 | - | A | - | - | - | | | | | |
| CW-PTBG28(1) | 單元件組節點圖 | 173 | - | - | - | - | - | | | | | |
| CW-PTBG28(2) | 單元件組裝圖數據表 | 174 | - | - | A | - | - | | | | | |
| CW-PTBG28T | 單元件組裝圖 | 175 | - | A | - | - | - | | | | | |
| CW-PTBG28T(1) | 單元件組節點圖 | 176 | - | - | - | - | - | | | | | |
| CW-PTBG28T(2) | 單元件組裝圖數據表 | 177 | - | - | A | - | - | | | | | |
| CW-PTBG28Q | 單元件組裝圖 | 178 | - | - | A | - | - | | | | | |
| CW-PTBG28Q(1) | 單元件組節點圖 | 179 | - | - | A | - | - | | | | | |
| CW-PTBG25X (原圖號:CW-PTBG25) | 單元件組裝圖 | 180 | - | A | B | - | - | | | | | |
| CW-PTBG25X(1) (原圖號:CW-PTBG25(1)) | 單元件組節點圖 | 181 | - | - | - | - | - | | | | | |
| CW-PTBG25X(2) (原圖號:CW-PTBG25(2)) | 單元件組裝圖數據表 | 182 | - | - | A | - | - | | | | | |
| CW-PTBG25aX (原圖號:CW-PTBG25a) | 單元件組裝圖 | 183 | - | A | B | - | - | | | | | |
| CW-PTBG25aX(1) (原圖號:CW-PTBG25a(1)) | 單元件組節點圖 | 184 | - | - | - | - | - | | | | | |
| CW-PTBG25aX(2) (原圖號:CW-PTBG25a(2)) | 單元件組裝圖數據表 | 185 | - | - | A | - | - | | | | | |
| CW-PTBG25bX (原圖號:CW-PTBG25b) | 單元件組裝圖 | 186 | - | A | B | - | - | | | | | |
| CW-PTBG25bX(1) (原圖號:CW-PTBG25b(1)) | 單元件組節點圖 | 187 | - | - | - | - | - | | | | | |
| CW-PTBG25bX(2) (原圖號:CW-PTBG25b(2)) | 單元件組裝圖數據表 | 188 | - | - | A | - | - | | | | | |
| CW-PLMG05 | 單元件組裝圖 | 189 | - | A | - | - | - | | | | | |
| CW-PLMG05(1) | 單元件組節點圖 | 190 | - | - | - | - | - | | | | | |
| CW-PLMG05(2) | 單元件組裝圖數據表 | 191 | - | - | - | - | - | | | | | |
| CW-PLMG05a | 單元件組裝圖 | 192 | - | A | - | - | B | | | | | |
| CW-PLMG05a(1) | 單元件組節點圖 | 193 | - | - | - | - | - | | | | | |
| CW-PLMG05a(2) | 單元件組裝圖數據表 | 194 | - | - | - | - | - | | | | | |
| CW-PLMG05b | 單元件組裝圖 | 195 | - | A | - | - | - | | | | | |
| CW-PLMG05b(1) | 單元件組節點圖 | 196 | - | - | - | - | - | | | | | |
| CW-PLMG05b(2) | 單元件組裝圖數據表 | 197 | - | - | - | - | - | | | | | |
| CW-PRMG05 | 單元件組裝圖 | 198 | - | A | - | - | - | | | | | |

# 圖則登記表
DRAWING REGISTER

| 工程名稱 Project Title: | 延坪道住宅 |
|---|---|
| | 幕牆(大貨T3座)主企主橫&散料拆圖 |
| 工程編號 Project No: | J-853 |

| 分發予 Distributed To | 接收日期 Receiving Date (適用於客戶圖則) | | | | | | | | | |
|---|---|---|---|---|---|---|---|---|---|---|
| | 年 | | | | | | | | | | |
| | 月 | | | | | | | | | | |
| | 日 | | | | | | | | | | |

| 分發予 Distributed To | 發出日期 Issued Date | | | | | | | | | |
|---|---|---|---|---|---|---|---|---|---|---|
| | 年 | 22 | 22 | 22 | 22 | 22 | | | | | |
| | 月 | 05 | 07 | 07 | 08 | 08 | | | | | |
| | 日 | 25 | 14 | 26 | 03 | 08 | | | | | |

| 圖則編號 Drg. No. | 圖則名稱 Drawing Title | | 修訂編號 Revision No. | | | | | | | | | |
|---|---|---|---|---|---|---|---|---|---|---|---|---|
| CW-PRMG05(1) | 單元件組節點圖 | 199 | - | - | - | - | - | | | | | |
| CW-PRMG05(2) | 單元件組裝圖數據表 | 200 | - | - | - | - | - | | | | | |
| CW-PRMG05a | 單元件組裝圖 | 201 | - | A | - | - | B | | | | | |
| CW-PRMG05a(1) | 單元件組節點圖 | 202 | - | - | - | - | - | | | | | |
| CW-PRMG05a(2) | 單元件組裝圖數據表 | 203 | - | - | - | - | - | | | | | |
| CW-PRMG05b | 單元件組裝圖 | 204 | - | A | - | - | - | | | | | |
| CW-PRMG05b(1) | 單元件組節點圖 | 205 | - | - | - | - | - | | | | | |
| CW-PRMG05b(2) | 單元件組裝圖數據表 | 206 | - | - | - | - | - | | | | | |
| CW-PTMG06 | 單元件組裝圖 | 207 | - | A | - | - | - | | | | | |
| CW-PTMG06(1) | 單元件組節點圖 | 208 | - | - | - | - | - | | | | | |
| CW-PTMG06(2) | 單元件組裝圖數據表 | 209 | - | - | - | - | - | | | | | |
| CW-PTMG06a | 單元件組裝圖 | 210 | - | A | - | - | B | | | | | |
| CW-PTMG06a(1) | 單元件組節點圖 | 211 | - | - | - | - | - | | | | | |
| CW-PTMG06a(2) | 單元件組裝圖數據表 | 212 | - | - | - | - | - | | | | | |
| CW-PTMG06aX (原圖號:CW-PTMG07a) | 單元件組裝圖 | 213 | - | - | A | - | - | | | | | |
| CW-PTMG06aX(1) (原圖號:CW-PTMG07a(1)) | 單元件組節點圖 | 214 | - | - | - | - | - | | | | | |
| CW-PTMG06aX(2) (原圖號:CW-PTMG07a(2)) | 單元件組裝圖數據表 | 215 | - | - | A | - | - | | | | | |
| CW-PTMG07 | 單元件組裝圖 | 216 | - | A | - | - | - | | | | | |
| CW-PTMG07(1) | 單元件組節點圖 | 217 | - | - | - | - | - | | | | | |
| CW-PTMG07(2) | 單元件組裝圖數據表 | 218 | - | - | - | - | - | | | | | |
| CW-PTMG07a | 單元件組裝圖 | 219 | - | A | B | - | - | | | | | |
| CW-PTMG07a(1) | 單元件組節點圖 | 220 | - | - | - | - | - | | | | | |
| CW-PTMG07a(2) | 單元件組裝圖數據表 | 221 | - | - | - | - | - | | | | | |
| CW-PTMG30 | 單元件組裝圖 | 222 | - | A | - | - | - | | | | | |
| CW-PTMG30(1) | 單元件組節點圖 | 223 | - | - | - | - | - | | | | | |
| CW-PTMG30(2) | 單元件組裝圖數據表 | 224 | - | - | - | - | - | | | | | |
| CW-PTMG30a | 單元件組裝圖 | 225 | - | A | - | - | B | | | | | |
| CW-PTMG30a(1) | 單元件組節點圖 | 226 | - | - | - | - | - | | | | | |
| CW-PTMG30a(2) | 單元件組裝圖數據表 | 227 | - | - | - | - | - | | | | | |
| CW-PTMG30b | 單元件組裝圖 | 228 | - | A | - | - | - | | | | | |
| CW-PTMG30b(1) | 單元件組節點圖 | 229 | - | - | - | - | - | | | | | |
| CW-PTMG30b(2) | 單元件組裝圖數據表 | 230 | - | - | - | - | - | | | | | |
| CW-PTMG30X | 單元件組裝圖 | 231 | - | A | - | - | - | | | | | |
| CW-PTMG30X(1) | 單元件組節點圖 | 232 | - | - | - | - | - | | | | | |

# 圖則登記表
DRAWING REGISTER

| 工程名稱 Project Title: | 延坪道住宅 |
|---|---|
| | 幕牆(大貨T3座)主企主橫&散料拆圖 |
| 工程編號 Project No: | J-853 |

| 分發予 Distributed To | 接收日期 Receiving Date (適用於客戶圖則) | | | | | | | | | |
|---|---|---|---|---|---|---|---|---|---|---|
| | 年 | | | | | | | | | | |
| | 月 | | | | | | | | | | |
| | 日 | | | | | | | | | | |
| | 年 | 22 | 22 | 22 | 22 | 22 | | | | | |
| | 月 | 05 | 07 | 07 | 08 | 08 | | | | | |
| | 日 | 25 | 14 | 26 | 03 | 08 | | | | | |

| 圖則編號 Drg. No. | 圖則名稱 Drawing Title | | 修訂編號 Revision No. | | | | | | | | |
|---|---|---|---|---|---|---|---|---|---|---|---|
| CW-PTMG30X(2) | 單元件組裝圖數據表 | 233 | - | - | - | - | - | | | | |
| CW-PTMG30aX | 單元件組裝圖 | 234 | - | A | - | - | B | | | | |
| CW-PTMG30aX(1) | 單元件組節點圖 | 235 | - | - | - | - | - | | | | |
| CW-PTMG30aX(2) | 單元件組裝圖數據表 | 236 | - | - | - | - | - | | | | |
| CW-PTMG30bX | 單元件組裝圖 | 237 | - | A | - | - | - | | | | |
| CW-PTMG30bX(1) | 單元件組節點圖 | 238 | - | - | - | - | - | | | | |
| CW-PTMG30bX(2) | 單元件組裝圖數據表 | 239 | - | - | - | - | - | | | | |
| CW-PRMB06 | 單元件組裝圖 | 240 | - | A | - | - | - | | | | |
| CW-PRMB06(1) | 單元件組節點圖 | 241 | - | - | - | - | - | | | | |
| CW-PRMB06(2) | 單元件組裝圖數據表 | 242 | - | - | A | - | - | | | | |
| CW-PRMB06a | 單元件組裝圖 | 243 | - | A | - | - | B | | | | |
| CW-PRMB06a(1) | 單元件組節點圖 | 244 | - | - | - | - | - | | | | |
| CW-PRMB06a(2) | 單元件組裝圖數據表 | 245 | - | - | A | - | - | | | | |
| CW-PRMB06b | 單元件組裝圖 | 246 | - | A | - | - | - | | | | |
| CW-PRMB06b(1) | 單元件組節點圖 | 247 | - | - | - | - | - | | | | |
| CW-PRMB06b(2) | 單元件組裝圖數據表 | 248 | - | - | A | - | - | | | | |
| CW-PRMB06c | 單元件組裝圖 | 249 | - | A | - | - | - | | | | |
| CW-PRMB06c(1) | 單元件組節點圖 | 250 | - | - | - | - | - | | | | |
| CW-PRMB06c(2) | 單元件組裝圖數據表 | 251 | - | - | A | - | - | | | | |
| CW-PRMB06d | 單元件組裝圖 | 252 | - | A | - | - | - | | | | |
| CW-PRMB06d(1) | 單元件組節點圖 | 253 | - | - | - | - | - | | | | |
| CW-PRMB06d(2) | 單元件組裝圖數據表 | 254 | - | - | A | - | - | | | | |
| CW-PTMB01 | 單元件組裝圖 | 255 | - | A | - | - | - | | | | |
| CW-PTMB01(1) | 單元件組節點圖 | 256 | - | - | - | - | - | | | | |
| CW-PTMB01(2) | 單元件組裝圖數據表 | 257 | - | - | A | - | - | | | | |
| CW-PTMB01T | 單元件組裝圖 | 258 | - | A | - | - | - | | | | |
| CW-PTMB01T(1) | 單元件組節點圖 | 259 | - | - | - | - | - | | | | |
| CW-PTMB01T(2) | 單元件組裝圖數據表 | 260 | - | - | A | - | - | | | | |
| CW-PTMB01Q | 單元件組裝圖 | 261 | - | - | A | - | - | | | | |
| CW-PTMB01Q(1) | 單元件組節點圖 | 262 | - | - | A | - | - | | | | |
| CW-PTMB16 | 單元件組裝圖 | 263 | - | A | - | - | - | | | | |
| CW-PTMB16(1) | 單元件組節點圖 | 264 | - | - | - | - | - | | | | |
| CW-PTMB16(2) | 單元件組裝圖數據表 | 265 | - | - | A | - | - | | | | |
| CW-PTMB16a | 單元件組裝圖 | 266 | - | A | - | - | B | | | | |
| CW-PTMB16a(1) | 單元件組節點圖 | 267 | - | - | - | - | - | | | | |
| CW-PTMB16a(2) | 單元件組裝圖數據表 | 268 | - | - | A | - | - | | | | |

# 圖則登記表
DRAWING REGISTER

| 工程名稱 Project Title: | 延坪道住宅 |
|---|---|
| | 幕牆(大貨T3座)主企主橫&散料拆圖 |
| 工程編號 Project No: | J-853 |

| 分發予 Distributed To |
|---|
| |
| |
| |

| | 接收日期 Receiving Date (適用於客戶圖則) | | | | | | | | | |
|---|---|---|---|---|---|---|---|---|---|---|
| 年 | | | | | | | | | | |
| 月 | | | | | | | | | | |
| 日 | | | | | | | | | | |

| | 發出日期 Issued Date | | | | | | | | | |
|---|---|---|---|---|---|---|---|---|---|---|
| 年 | 22 | 22 | 22 | 22 | 22 | | | | | |
| 月 | 05 | 07 | 07 | 08 | 08 | | | | | |
| 日 | 25 | 14 | 26 | 03 | 08 | | | | | |

| 圖則編號 Drg. No. | 圖則名稱 Drawing Title | | 修訂編號 Revision No. | | | | | | | | |
|---|---|---|---|---|---|---|---|---|---|---|---|
| CW-PTMB16b | 單元件組裝圖 | 269 | - | A | - | - | - | | | | | |
| CW-PTMB16b(1) | 單元件組節點圖 | 270 | - | - | - | - | - | | | | | |
| CW-PTMB16b(2) | 單元件組裝圖數據表 | 271 | - | - | A | - | - | | | | | |
| CW-PTMB18a | 單元件組裝圖 | 272 | - | A | - | - | - | | | | | |
| CW-PTMB18a(1) | 單元件組節點圖 | 273 | - | - | - | - | - | | | | | |
| CW-PTMB18a(2) | 單元件組裝圖數據表 | 274 | - | - | A | - | - | | | | | |
| X85975-01L | 梗邊企加工圖 | 275 | - | - | A | - | - | | | | | |
| X85975-01aL | 梗邊企加工圖 | 276 | - | - | A | - | - | | | | | |
| X85975-01bL | 梗邊企加工圖 | 277 | - | - | A | - | - | | | | | |
| X85975-301aL | 梗邊企加工圖 | 278 | - | - | A | - | - | | | | | |
| X85975-16L | 梗邊企加工圖 | 279 | - | - | A | - | B | | | | | |
| X85975-01R | 梗邊企加工圖 | 280 | - | - | A | - | - | | | | | |
| X85975-01aR | 梗邊企加工圖 | 281 | - | - | A | - | - | | | | | |
| X85975-01bR | 梗邊企加工圖 | 282 | - | - | A | - | - | | | | | |
| X85975-01Q | 梗邊企加工圖 | 283 | - | - | A | - | - | | | | | |
| X85975-01QR | 梗邊企加工圖 | 284 | - | - | A | - | - | | | | | |
| X85971-01 | 梗公企加工圖 | 285 | - | - | - | - | - | | | | | |
| X85971-01a | 梗公企加工圖 | 286 | - | - | - | - | - | | | | | |
| X85971-01b | 梗公企加工圖 | 287 | - | - | - | - | - | | | | | |
| X85971-16 | 梗公企加工圖 | 288 | - | - | - | - | A | | | | | |
| X85971-02 | 梗公企加工圖 | 289 | - | - | - | - | - | | | | | |
| X85971-02a | 梗公企加工圖 | 290 | - | - | - | - | - | | | | | |
| X85971-02b | 梗公企加工圖 | 291 | - | - | - | - | - | | | | | |
| X85971-01Q | 梗公企加工圖 | 292 | - | - | A | - | - | | | | | |
| X85972-01 | 梗母企加工圖 | 293 | - | - | - | - | - | | | | | |
| X85972-01a | 梗母企加工圖 | 294 | - | - | - | - | - | | | | | |
| X85972-01b | 梗母企加工圖 | 295 | - | - | - | - | - | | | | | |
| X85972-02 | 梗母企加工圖 | 296 | - | - | - | - | - | | | | | |
| X85972-02a | 梗母企加工圖 | 297 | - | - | - | - | - | | | | | |
| X85972-02b | 梗母企加工圖 | 298 | - | - | - | - | - | | | | | |
| X85972-01Q | 梗母企加工圖 | 299 | - | - | A | - | - | | | | | |
| X85977-01R | 轉角梗公企加工圖 | 300 | - | - | - | - | A | | | | | |
| X85977-01aR | 轉角梗公企加工圖 | 301 | - | - | - | - | A | | | | | |
| X85976-01aL | 生邊企加工圖 | 302 | - | A | B | - | | | | | | |
| X85976-01F | 生邊企加工圖 | 303 | - | A | B | - | - | | | | | |
| X85976-01aF | 生邊企加工圖 | 304 | - | A | B | - | C | | | | | |

# 圖則登記表
DRAWING REGISTER

| 工程名稱 Project Title: | 延坪道住宅 |
|---|---|
| | 幕牆(大貨T3座)主企主橫&散料拆圖 |
| 工程編號 Project No: | J-853 |

| 分發予 Distributed To | 接收日期 Receiving Date (適用於客戶圖則) | | | | | | | | | |
|---|---|---|---|---|---|---|---|---|---|---|
| | 年 | | | | | | | | | |
| | 月 | | | | | | | | | |
| | 日 | | | | | | | | | |
| | 發出日期 Issued Date | | | | | | | | | |
| | 年 | 22 | 22 | 22 | 22 | 22 | | | | |
| | 月 | 05 | 07 | 07 | 08 | 08 | | | | |
| | 日 | 25 | 14 | 26 | 03 | 08 | | | | |

| 圖則編號 Drg. No. | 圖則名稱 Drawing Title | | 修訂編號 Revision No. | | | | | | | | | |
|---|---|---|---|---|---|---|---|---|---|---|---|---|
| X85976-01bF | 生邊企加工圖 | 305 | - | A | B | - | - | | | | | |
| X85976-01R | 生邊企加工圖 | 306 | - | A | B | - | - | | | | | |
| X85976-01aR | 生邊企加工圖 | 307 | - | A | B | - | C | | | | | |
| X85976-01FR | 生邊企加工圖 | 308 | - | A | B | - | - | | | | | |
| X85976-01aFR | 生邊企加工圖 | 309 | - | A | B | - | C | | | | | |
| X85976-01bFR | 生邊企加工圖 | 310 | - | A | B | - | - | | | | | |
| X85976-01TR | 生邊企加工圖 | 311 | - | A | B | - | - | | | | | |
| X85976-01aTR | 生邊企加工圖 | 312 | - | A | B | - | C | | | | | |
| X85976-01aYR | 生邊企加工圖 | 313 | - | A | B | - | - | | | | | |
| X85976-02L | 生邊企加工圖 | 314 | - | A | B | - | - | | | | | |
| X85976-02R | 生邊企加工圖 | 315 | - | A | B | - | - | | | | | |
| X85976-02aR | 生邊企加工圖 | 316 | - | A | B | - | C | | | | | |
| X85976-02bR | 生邊企加工圖 | 317 | - | A | B | - | - | | | | | |
| X85976-04L | 生邊企加工圖 | 318 | - | A | B | - | - | | | | | |
| X85976-04aL | 生邊企加工圖 | 319 | - | A | B | - | C | | | | | |
| X85976-04bL | 生邊企加工圖 | 320 | - | A | B | - | - | | | | | |
| X85976-07 | 生邊企加工圖 | 321 | - | A | B | - | - | | | | | |
| X85976-07a | 生邊企加工圖 | 322 | - | A | B | - | C | | | | | |
| X85976-07L | 生邊企加工圖 | 323 | - | A | B | - | - | | | | | |
| X85976-07aL | 生邊企加工圖 | 324 | - | A | B | - | C | | | | | |
| X85976-07bL | 生邊企加工圖 | 325 | - | A | B | - | - | | | | | |
| X85976-08b | 生邊企加工圖 | 326 | - | A | B | - | - | | | | | |
| X85976-16 | 生邊企加工圖 | 327 | - | A | B | - | - | | | | | |
| X85976-16R | 生邊企加工圖 | 328 | - | A | B | - | - | | | | | |
| X85973-01 | 生公企加工圖 | 329 | - | A | - | - | - | | | | | |
| X85973-01a | 生公企加工圖 | 330 | - | A | - | - | B | | | | | |
| X85973-01b | 生公企加工圖 | 331 | - | A | - | - | - | | | | | |
| X85973-01Z | 生公企加工圖 | 332 | - | A | - | - | - | | | | | |
| X85973-01aZ | 生公企加工圖 | 333 | - | A | B | - | C | | | | | |
| X85973-01bZ | 生公企加工圖 | 334 | - | A | - | - | - | | | | | |
| X85973-03 | 生公企加工圖 | 335 | - | A | - | - | - | | | | | |
| X85973-03a | 生公企加工圖 | 336 | - | A | - | - | B | | | | | |
| X85973-03b | 生公企加工圖 | 337 | - | A | - | - | - | | | | | |
| X85973-03Y | 生公企加工圖 | 338 | - | A | - | - | - | | | | | |
| X85973-03aY | 生公企加工圖 | 339 | - | A | - | - | B | | | | | |
| X85973-03bY | 生公企加工圖 | 340 | - | A | - | - | - | | | | | |

# 圖則登記表
DRAWING REGISTER

| 工程名稱 Project Title: | 延坪道住宅 |
|---|---|
| | 幕牆(大貨T3座)主企主橫&散料拆圖 |
| 工程編號 Project No: | J-853 |

| 分發予 Distributed To | 接收日期 Receiving Date (適用於客戶圖則) | | | | | | | | | |
|---|---|---|---|---|---|---|---|---|---|---|
| | 年 | | | | | | | | | |
| | 月 | | | | | | | | | |
| | 日 | | | | | | | | | |

| 分發予 Distributed To | 發出日期 Issued Date | | | | | | | | | |
|---|---|---|---|---|---|---|---|---|---|---|
| | 年 | 22 | 22 | 22 | 22 | 22 | | | | |
| | 月 | 05 | 07 | 07 | 08 | 08 | | | | |
| | 日 | 25 | 14 | 26 | 03 | 08 | | | | |

| 圖則編號 Drg. No. | 圖則名稱 Drawing Title | | 修訂編號 Revision No. | | | | | | | | |
|---|---|---|---|---|---|---|---|---|---|---|---|
| X85973-07 | 生公企加工圖 | 341 | - | A | B | - | - | | | | |
| X85973-07a | 生公企加工圖 | 342 | - | A | B | - | - | | | | |
| X85973-07b | 生公企加工圖 | 343 | - | A | B | - | - | | | | |
| X85973-16 | 生公企加工圖 | 344 | - | A | - | - | - | | | | |
| X85974-01 | 生母企加工圖 | 345 | - | A | - | - | - | | | | |
| X85974-01a | 生母企加工圖 | 346 | - | A | B | - | C | | | | |
| X85974-01b | 生母企加工圖 | 347 | - | A | - | - | - | | | | |
| X85974-01Z | 生母企加工圖 | 348 | - | A | - | - | - | | | | |
| X85974-01aZ | 生母企加工圖 | 349 | - | A | - | - | B | | | | |
| X85974-01bZ | 生母企加工圖 | 350 | - | A | - | - | - | | | | |
| X85974-03 | 生母企加工圖 | 351 | - | A | - | - | - | | | | |
| X85974-03a | 生母企加工圖 | 352 | - | A | - | - | B | | | | |
| X85974-03b | 生母企加工圖 | 353 | - | A | - | - | - | | | | |
| X85974-05 | 生母企加工圖 | 354 | - | A | - | - | - | | | | |
| X85974-05a | 生母企加工圖 | 355 | - | A | - | - | B | | | | |
| X85974-05b | 生母企加工圖 | 356 | - | A | - | - | - | | | | |
| X85974-16 | 生母企加工圖 | 357 | - | A | - | - | - | | | | |
| X85978-01 | 轉角生母企 | 358 | - | A | - | - | B | | | | |
| X85978-01a | 轉角生母企 | 359 | - | A | - | - | B | | | | |
| X85982-01-308 | 頂橫料加工圖 | 360 | - | - | - | - | - | | | | |
| X85982-01L-305 | 頂橫料加工圖 | 361 | - | - | A | - | - | | | | |
| X85982-01R-303 | 頂橫料加工圖 | 362 | - | - | A | - | - | | | | |
| X85982-02L-301Z | 轉角頂橫料加工圖 | 363 | - | - | - | - | - | | | | |
| X85982-02-302Z | 轉角頂橫料加工圖 | 364 | - | - | - | - | - | | | | |
| X85982-03-25X (原圖號X85982-03-25) | 頂橫料加工圖 | 365 | - | - | A | - | - | | | | |
| X85982-03R | 頂橫料加工圖 | 366 | - | - | A | - | - | | | | |
| X85982-03W | 頂橫料加工圖 | 367 | - | - | A | - | - | | | | |
| X85982-03L | 頂橫料加工圖 | 368 | - | - | - | - | - | | | | |
| X85982-03Z-22 | 頂橫料(轉角)加工圖 | 369 | - | - | - | - | - | | | | |
| X85983-01-303 | 雙梗中橫料加工圖 | 370 | - | - | A | - | - | | | | |
| X85983-01-304cR | 雙梗中橫料加工圖 | 371 | - | - | - | - | - | | | | |
| X85983-01-309cL | 雙梗中橫料加工圖 | 372 | - | - | - | - | - | | | | |
| X85983-02-305aT | 雙梗中橫料加工圖 | 373 | - | - | - | - | - | | | | |
| X85983-03-301Z | 轉角雙梗中橫料加工圖 | 374 | - | - | - | - | - | | | | |
| X85983-03-301cZ | 轉角雙梗中橫料加工圖 | 375 | - | - | - | - | - | | | | |

# 圖則登記表
DRAWING REGISTER

| 工程名稱 Project Title: | 延坪道住宅 |
|---|---|
| | 幕牆(大貨T3座)主企主橫&散料拆圖 |
| 工程編號 Project No: | J-853 |

| 分發予 Distributed To | 接收日期 Receiving Date (適用於客戶圖則) | | | | | | | | | |
|---|---|---|---|---|---|---|---|---|---|---|
| | 年 | | | | | | | | | |
| | 月 | | | | | | | | | |
| | 日 | | | | | | | | | |

| 分發予 Distributed To | 發出日期 Issued Date | | | | | | | | | |
|---|---|---|---|---|---|---|---|---|---|---|
| | 年 | 22 | 22 | 22 | 22 | 22 | | | | |
| | 月 | 05 | 07 | 07 | 08 | 08 | | | | |
| | 日 | 25 | 14 | 26 | 03 | 08 | | | | |

| 圖則編號 Drg. No. | 圖則名稱 Drawing Title | | 修訂編號 Revision No. | | | | | | | | | |
|---|---|---|---|---|---|---|---|---|---|---|---|---|
| X85983-04-302Z | 轉角雙梗中橫料加工圖 | 376 | - | - | - | - | - | | | | | |
| X85983-04-302dZR | 轉角雙梗中橫料加工圖 | 377 | - | - | - | - | - | | | | | |
| X85983-01 | 雙梗中橫料加工圖 | 378 | - | - | - | - | - | | | | | |
| X85984-03 | 上梗下生中橫加工圖 | 379 | - | - | A | - | - | | | | | |
| X85984-03(1) | 上梗下生中橫數據表 | 380 | - | - | A | - | - | | | | | |
| X85984-03-01T | 上梗下生中橫加工圖 | 381 | - | - | - | - | - | | | | | |
| X85984-03-28T | 上梗下生中橫加工圖 | 382 | - | - | - | - | - | | | | | |
| X85984-03L | 上梗下生中橫加工圖 | 383 | - | - | - | - | - | | | | | |
| X85984-03L-06dL | 上梗下生中橫加工圖 | 384 | - | - | - | - | - | | | | | |
| X85984-03R | 上梗下生中橫加工圖 | 385 | - | - | - | - | - | | | | | |
| X85984-03R-06dR | 上梗下生中橫加工圖 | 386 | - | - | - | - | - | | | | | |
| X85985-03Z-22 | 上梗下生中橫(轉角)加工圖 | 387 | - | - | - | - | - | | | | | |
| X85985-03 | 上生下梗中橫加工圖 | 388 | - | - | A | - | - | | | | | |
| X85985-03(1) | 上生下梗中橫數據表 | 389 | - | - | A | - | - | | | | | |
| X85985-03L | 上生下梗中橫加工圖 | 390 | - | - | - | - | - | | | | | |
| X85985-03R | 上生下梗中橫加工圖 | 391 | - | - | - | - | - | | | | | |
| X85985-03Z-22 | 上生下梗中橫(轉角)加工圖 | 392 | - | - | - | - | - | | | | | |
| X85981-01-303 | 底橫料加工圖 | 393 | - | - | A | - | - | | | | | |
| X85981-02-301Z | 轉角底橫料加工圖 | 394 | - | - | - | - | - | | | | | |
| X85981-03-01 | 底橫料加工圖 | 395 | - | - | A | - | - | | | | | |
| X85981-03-01(1) | 底橫料數據表 | 396 | - | - | A | - | - | | | | | |
| X85981-03Z-22 | 底橫料(轉角)加工圖 | 397 | - | - | - | - | - | | | | | |
| UN-BM2 | 單玻骨加工圖 | 398 | - | A | - | - | - | | | | | |
| UN-BM2(1) | 單玻骨數據表 | 399 | - | - | A | - | - | | | | | |
| UN-BM2R | 單玻骨加工圖 | 400 | - | A | - | - | - | | | | | |
| UN-BM2R(1) | 單玻骨數據表 | 401 | - | - | A | - | - | | | | | |
| UN-DM2 | 單玻骨加工圖 | 402 | - | - | - | - | - | | | | | |
| UN-DM2(1) | 單玻骨數據表 | 403 | - | - | A | - | - | | | | | |
| UN-DM2R | 雙玻骨加工圖 | 404 | - | - | - | - | - | | | | | |
| UN-DM2R(1) | 單玻骨數據表 | 405 | - | - | A | - | - | | | | | |
| X85991-01L | 單玻線加工圖 | 406 | - | - | A | - | - | | | | | |
| X85991-01R | 單玻線加工圖 | 407 | - | - | A | - | - | | | | | |
| UN-BM01ZL | 轉角生玻骨（單玻） | 408 | - | - | - | - | - | | | | | |
| UN-DM01ZL | 轉角生玻骨（雙玻） | 409 | - | - | - | - | - | | | | | |
| X85980-01 | 轉角生企裝飾線 | 410 | - | - | - | - | - | | | | | |
| X85980-01a | 轉角生企裝飾線 | 411 | - | - | - | - | - | | | | | |

# 圖則登記表
DRAWING REGISTER

| 工程名稱 Project Title: | 延坪道住宅 |
|---|---|
| | 幕牆(大貨T3座)主企主橫&散料拆圖 |
| 工程編號 Project No: | J-853 |

| 分發予 Distributed To | 接收日期 Receiving Date (適用於客戶圖則) | | | | | | | | | |
|---|---|---|---|---|---|---|---|---|---|---|
| | 年 | | | | | | | | | |
| | 月 | | | | | | | | | |
| | 日 | | | | | | | | | |

| 分發予 Distributed To | 發出日期 Issued Date | | | | | | | | | |
|---|---|---|---|---|---|---|---|---|---|---|
| | 年 | 22 | 22 | 22 | 22 | 22 | | | | |
| | 月 | 05 | 07 | 07 | 08 | 08 | | | | |
| | 日 | 25 | 14 | 26 | 03 | 08 | | | | |

| 圖則編號 Drg. No. | 圖則名稱 Drawing Title | | 修訂編號 Revision No. | | | | | | | | | |
|---|---|---|---|---|---|---|---|---|---|---|---|---|
| X85979-02ZR | 轉角梗企裝飾線加工圖 | 412 | - | - | - | - | - | | | | | |
| X85979-02aZR | 轉角梗企裝飾線加工圖 | 413 | - | - | - | - | - | | | | | |
| X85989-03 | 扣蓋加工圖 | 414 | - | - | - | - | - | | | | | |
| X85989-03(1) | 扣蓋數據表 | 415 | - | - | A | - | - | | | | | |
| X85989-03(2) | 扣蓋數據表 | 416 | - | - | A | - | - | | | | | |
| X85988-03 | 扣蓋加工圖 | 417 | - | - | - | - | - | | | | | |
| X85988-03(1) | 扣蓋數據表 | 418 | - | - | A | - | - | | | | | |
| X85988-03(2) | 扣蓋數據表 | 419 | - | - | A | - | - | | | | | |
| X85989-03LR-301cZ | 轉角吊船扣蓋加工圖 | 420 | - | - | - | - | - | | | | | |
| X85989-03R | 吊船扣蓋加工圖 | 421 | - | - | - | - | - | | | | | |
| X85989-03L | 吊船扣蓋加工圖 | 422 | - | - | - | - | - | | | | | |
| TB-01 | 中間用套芯 | 423 | - | - | - | - | - | | | | | |
| TB-01(1) | 中間用套芯數據表 | 424 | - | - | A | - | - | | | | | |
| TB-01ZL | 轉角用套心 | 425 | - | - | - | - | - | | | | | |
| TB-01ZR | 轉角用套心 | 426 | - | - | - | - | - | | | | | |
| LB-01 | 轉角用套心連接碼 | 427 | - | - | - | - | - | | | | | |
| KM-GM01 | 掛碼 | 428 | - | - | - | - | - | | | | | |
| KM-GM01(1) | 掛碼數據表 | 429 | - | - | A | - | - | | | | | |
| KM-GM02 | 掛碼 | 430 | - | - | - | - | - | | | | | |
| KM-GM02(1) | 掛碼數據表 | 431 | - | - | A | - | - | | | | | |
| KM-GM03 | 轉角掛碼 | 432 | - | - | - | - | - | | | | | |
| KM-GM04 | 轉角掛碼 | 433 | - | - | - | - | - | | | | | |
| LUC-01 | 欄河槽加工圖 | 434 | - | - | A | - | B | | | | | |
| UN-AG01 | 攔河玻璃鋁角加工圖 | 435 | - | - | - | - | A | | | | | |
| LUC-02ZL | 欄河槽(轉角)加工圖 | 436 | - | - | - | - | A | | | | | |
| UN-AG02ZL | 欄河槽鋁角(轉角)加工圖 | 437 | - | - | - | - | A | | | | | |
| SS-03 | 24"扇撐加力巴(T窗邊企用) | 438 | - | - | - | - | - | | | | | |
| SS-03(1) | 加力巴(企料用)24"數據表 | 439 | - | - | A | - | - | | | | | |
| CW-AG01Z | 轉角裝飾線封口巴(頂用) | 440 | - | - | - | - | A | | | | | |
| CW-AG01RZ | 轉角裝飾線封口巴(底用) | 441 | - | - | - | - | A | | | | | |
| UN-AG02Z | 20*15*3mm鋁角(轉有收背板) | 442 | - | - | - | - | - | | | | | |
| UN-AG02ZR | 20*15*3mm鋁角(轉有收背板) | 443 | - | - | - | - | - | | | | | |
| SS-04 | 擋水巴 | 444 | - | - | - | - | - | | | | | |
| SS-04(1) | 擋水巴數據表 | 445 | - | - | A | - | - | | | | | |
| SS-05 | 擋水巴 | 446 | - | - | - | - | - | | | | | |
| SS-05(1) | 擋水巴數據表 | 447 | - | - | A | - | - | | | | | |

# 圖則登記表
DRAWING REGISTER

| 工程名稱 Project Title: | 延坪道住宅 |
|---|---|
| | 幕牆(大貨T3座)主企主橫&散料拆圖 |
| 工程編號 Project No: | J-853 |

| 分發予 Distributed To | 接收日期 Receiving Date (適用於客戶圖則) | | | | | 發出日期 Issued Date | | | | |
|---|---|---|---|---|---|---|---|---|---|---|
| | 年 | 22 | 22 | 22 | 22 | 22 | | | | |
| | 月 | 05 | 07 | 07 | 08 | 08 | | | | |
| | 日 | 25 | 14 | 26 | 03 | 08 | | | | |

| 圖則編號 Drg. No. | 圖則名稱 Drawing Title | | 修訂編號 Revision No. | | | | | | | | |
|---|---|---|---|---|---|---|---|---|---|---|---|
| AG-05Z | 擋水鋁角(頂橫用) | 448 | - | - | - | - | - | | | | |
| AG-05Z(1) | 擋水鋁角(頂橫用) | 449 | - | - | A | - | - | | | | |
| UN-Z01 | Z字碼 | 450 | - | - | A | - | - | | | | |
| UN-Z01(1) | Z字碼數據表 | 451 | - | - | A | - | - | | | | |
| UN-Z02 | Z字碼 | 452 | - | - | A | - | - | | | | |
| UN-Z02(1) | Z字碼數據表 | 453 | - | - | A | - | - | | | | |
| UN-Z03 | Z字碼 | 454 | - | - | 取消 | - | - | | | | |
| UN-Z03(1) | Z字碼數據表 | 455 | - | - | 取消 | - | - | | | | |
| UN-Z04 | Z字碼 | 456 | - | - | - | - | - | | | | |
| UN-Z04(1) | Z字碼數據表 | 457 | - | - | A | - | - | | | | |
| J853-JO01 | J853-單元件胶条組裝圖(1) | 458 | - | - | - | - | - | | | | |
| J853-JO02 | J853-單元件胶条組裝圖(2) | 459 | - | - | - | - | - | | | | |
| UN-Z01(2) | Z字碼數據表 | 460 | - | - | 新增 | - | - | | | | |
| CW-PTMB22aZL | 單元件組裝圖 | 461 | - | - | - | - | 新增 | | | | |
| CW-PTMB22aZL(1) | 單元件組節點圖 | 462 | - | - | - | - | 新增 | | | | |
| CW-PTMB22aZL(2) | 單元件組裝圖數據表 | 463 | - | - | - | - | 新增 | | | | |
| CW-PLBG06aYL | 單元件組裝圖 | 464 | - | - | - | - | 新增 | | | | |
| CW-PLBG06aYL(1) | 單元件組節點圖 | 465 | - | - | - | - | 新增 | | | | |
| CW-PLBG06aYL(2) | 單元件組裝圖數據表 | 466 | - | - | - | - | 新增 | | | | |
| CW-PTBG16aL | 單元件組裝圖 | 467 | - | - | - | - | 新增 | | | | |
| CW-PTBG16aL(1) | 單元件組節點圖 | 468 | - | - | - | - | 新增 | | | | |
| CW-PTBG16aL(2) | 單元件組裝圖數據表 | 469 | - | - | - | - | 新增 | | | | |
| CW-PLMG05aL | 單元件組裝圖 | 470 | - | - | - | - | 新增 | | | | |
| CW-PLMG05aL(1) | 單元件組節點圖 | 471 | - | - | - | - | 新增 | | | | |
| CW-PLMG05aL(2) | 單元件組裝圖數據表 | 472 | - | - | - | - | 新增 | | | | |
| CW-PRMG05aL | 單元件組裝圖 | 473 | - | - | - | - | 新增 | | | | |
| CW-PRMG05aL(1) | 單元件組節點圖 | 474 | - | - | - | - | 新增 | | | | |
| CW-PRMG05aL(2) | 單元件組裝圖數據表 | 475 | - | - | - | - | 新增 | | | | |
| CW-PTMG06aL | 單元件組裝圖 | 476 | - | - | - | - | 新增 | | | | |
| CW-PTMG06aL(1) | 單元件組節點圖 | 477 | - | - | - | - | 新增 | | | | |
| CW-PTMG06aL(2) | 單元件組裝圖數據表 | 478 | - | - | - | - | 新增 | | | | |
| CW-PTMG06aXL | 單元件組裝圖 | 479 | - | - | - | - | 新增 | | | | |
| CW-PTMG06aXL(1) | 單元件組節點圖 | 480 | - | - | - | - | 新增 | | | | |
| CW-PTMG06aXL(2) | 單元件組裝圖數據表 | 481 | - | - | - | - | 新增 | | | | |
| CW-PTMG30aL | 單元件組裝圖 | 482 | - | - | - | - | 新增 | | | | |
| CW-PTMG30aL(1) | 單元件組節點圖 | 483 | - | - | - | - | 新增 | | | | |

# 圖則登記表
DRAWING REGISTER


| 工程名稱 Project Title: | 延坪道住宅 |
|---|---|
| | 幕牆(大貨T3座)主企主橫&散料拆圖 |
| 工程編號 Project No: | J-853 |


| 分發予 Distributed To | 接收日期 Receiving Date (適用於客戶圖則) | | | | 發出日期 Issued Date | | | | | |
|---|---|---|---|---|---|---|---|---|---|---|
| | 年 | 22 | 22 | 22 | 22 | 22 | | | | | |
| | 月 | 05 | 07 | 07 | 08 | 08 | | | | | |
| | 日 | 25 | 14 | 26 | 03 | 08 | | | | | |


| 圖則編號 Drg. No. | 圖則名稱 Drawing Title | | 修訂編號 Revision No. | | | | | | | | | |
|---|---|---|---|---|---|---|---|---|---|---|---|---|
| CW-PTMG30aL(2) | 單元件組裝圖數據表 | 484 | - | - | - | - | 新增 | | | | | |
| CW-PTMG30aXL | 單元件組裝圖 | 485 | - | - | - | - | 新增 | | | | | |
| CW-PTMG30aXL(1) | 單元件組節點圖 | 486 | - | - | - | - | 新增 | | | | | |
| CW-PTMG30aXL(2) | 單元件組裝圖數據表 | 487 | - | - | - | - | 新增 | | | | | |
| CW-PRMB06aL | 單元件組裝圖 | 488 | - | - | - | - | 新增 | | | | | |
| CW-PRMB06aL(1) | 單元件組節點圖 | 489 | - | - | - | - | 新增 | | | | | |
| CW-PRMB06aL(2) | 單元件組裝圖數據表 | 490 | - | - | - | - | 新增 | | | | | |
| CW-PTMB16aL | 單元件組裝圖 | 491 | - | - | - | - | 新增 | | | | | |
| CW-PTMB16aL(1) | 單元件組節點圖 | 492 | - | - | - | - | 新增 | | | | | |
| CW-PTMB16aL(2) | 單元件組裝圖數據表 | 493 | - | - | - | - | 新增 | | | | | |
| X85976-01cF | 生邊企加工圖 | 494 | - | - | - | - | 新增 | | | | | |
| X85976-01cR | 生邊企加工圖 | 495 | - | - | - | - | 新增 | | | | | |
| X85976-01cFR | 生邊企加工圖 | 496 | - | - | - | - | 新增 | | | | | |
| X85976-02cR | 生邊企加工圖 | 497 | - | - | - | - | 新增 | | | | | |
| X85976-04cL | 生邊企加工圖 | 498 | - | - | - | - | 新增 | | | | | |
| X85976-07c | 生邊企加工圖 | 499 | - | - | - | - | 新增 | | | | | |
| X85976-07cL | 生邊企加工圖 | 500 | - | - | - | - | 新增 | | | | | |
| X85973-01c | 生公企加工圖 | 501 | - | - | - | - | 新增 | | | | | |
| X85973-01cZ | 生公企加工圖 | 502 | - | - | - | - | 新增 | | | | | |
| X85973-03c | 生公企加工圖 | 503 | - | - | - | - | 新增 | | | | | |
| X85973-03cY | 生公企加工圖 | 504 | - | - | - | - | 新增 | | | | | |
| X85974-01c | 生母企加工圖 | 505 | - | - | - | - | 新增 | | | | | |
| X85974-01cZ | 生母企加工圖 | 506 | - | - | - | - | 新增 | | | | | |
| X85974-03c | 生母企加工圖 | 507 | - | - | - | - | 新增 | | | | | |
| X85974-05c | 生母企加工圖 | 508 | - | - | - | - | 新增 | | | | | |
| X85978-01c | 轉角母企加工圖 | 509 | - | - | - | - | 新增 | | | | | |
| UN-GK-01 | 轉角掛扣加工圖 | 510 | - | - | - | - | 新增 | | | | | |
| UN-GK-02 | 轉角掛扣加工圖 | 511 | - | - | - | - | 新增 | | | | | |
| UN-LM01 | 扇撐加力鋁角 | 512 | - | - | - | - | 新增 | | | | | |
| UN-LM02 | 扇撐加力鋁角 | 513 | - | - | - | - | 新增 | | | | | |
| UN-LM03 | 扇撐加力鋁角 | 514 | - | - | - | - | 新增 | | | | | |
| UN-LM01R | 扇撐加力鋁角 | 515 | - | - | - | - | 新增 | | | | | |
| UN-LM02R | 扇撐加力鋁角 | 516 | - | - | - | - | 新增 | | | | | |
| UN-LM03R | 扇撐加力鋁角 | 517 | - | - | - | - | 新增 | | | | | |
| UN-DB-101 | 鎖扣T004墊巴安裝示意圖 | 518 | - | - | - | - | 新增 | | | | | |


LEGEND :


R.S. = RESTRAINT SOCKET

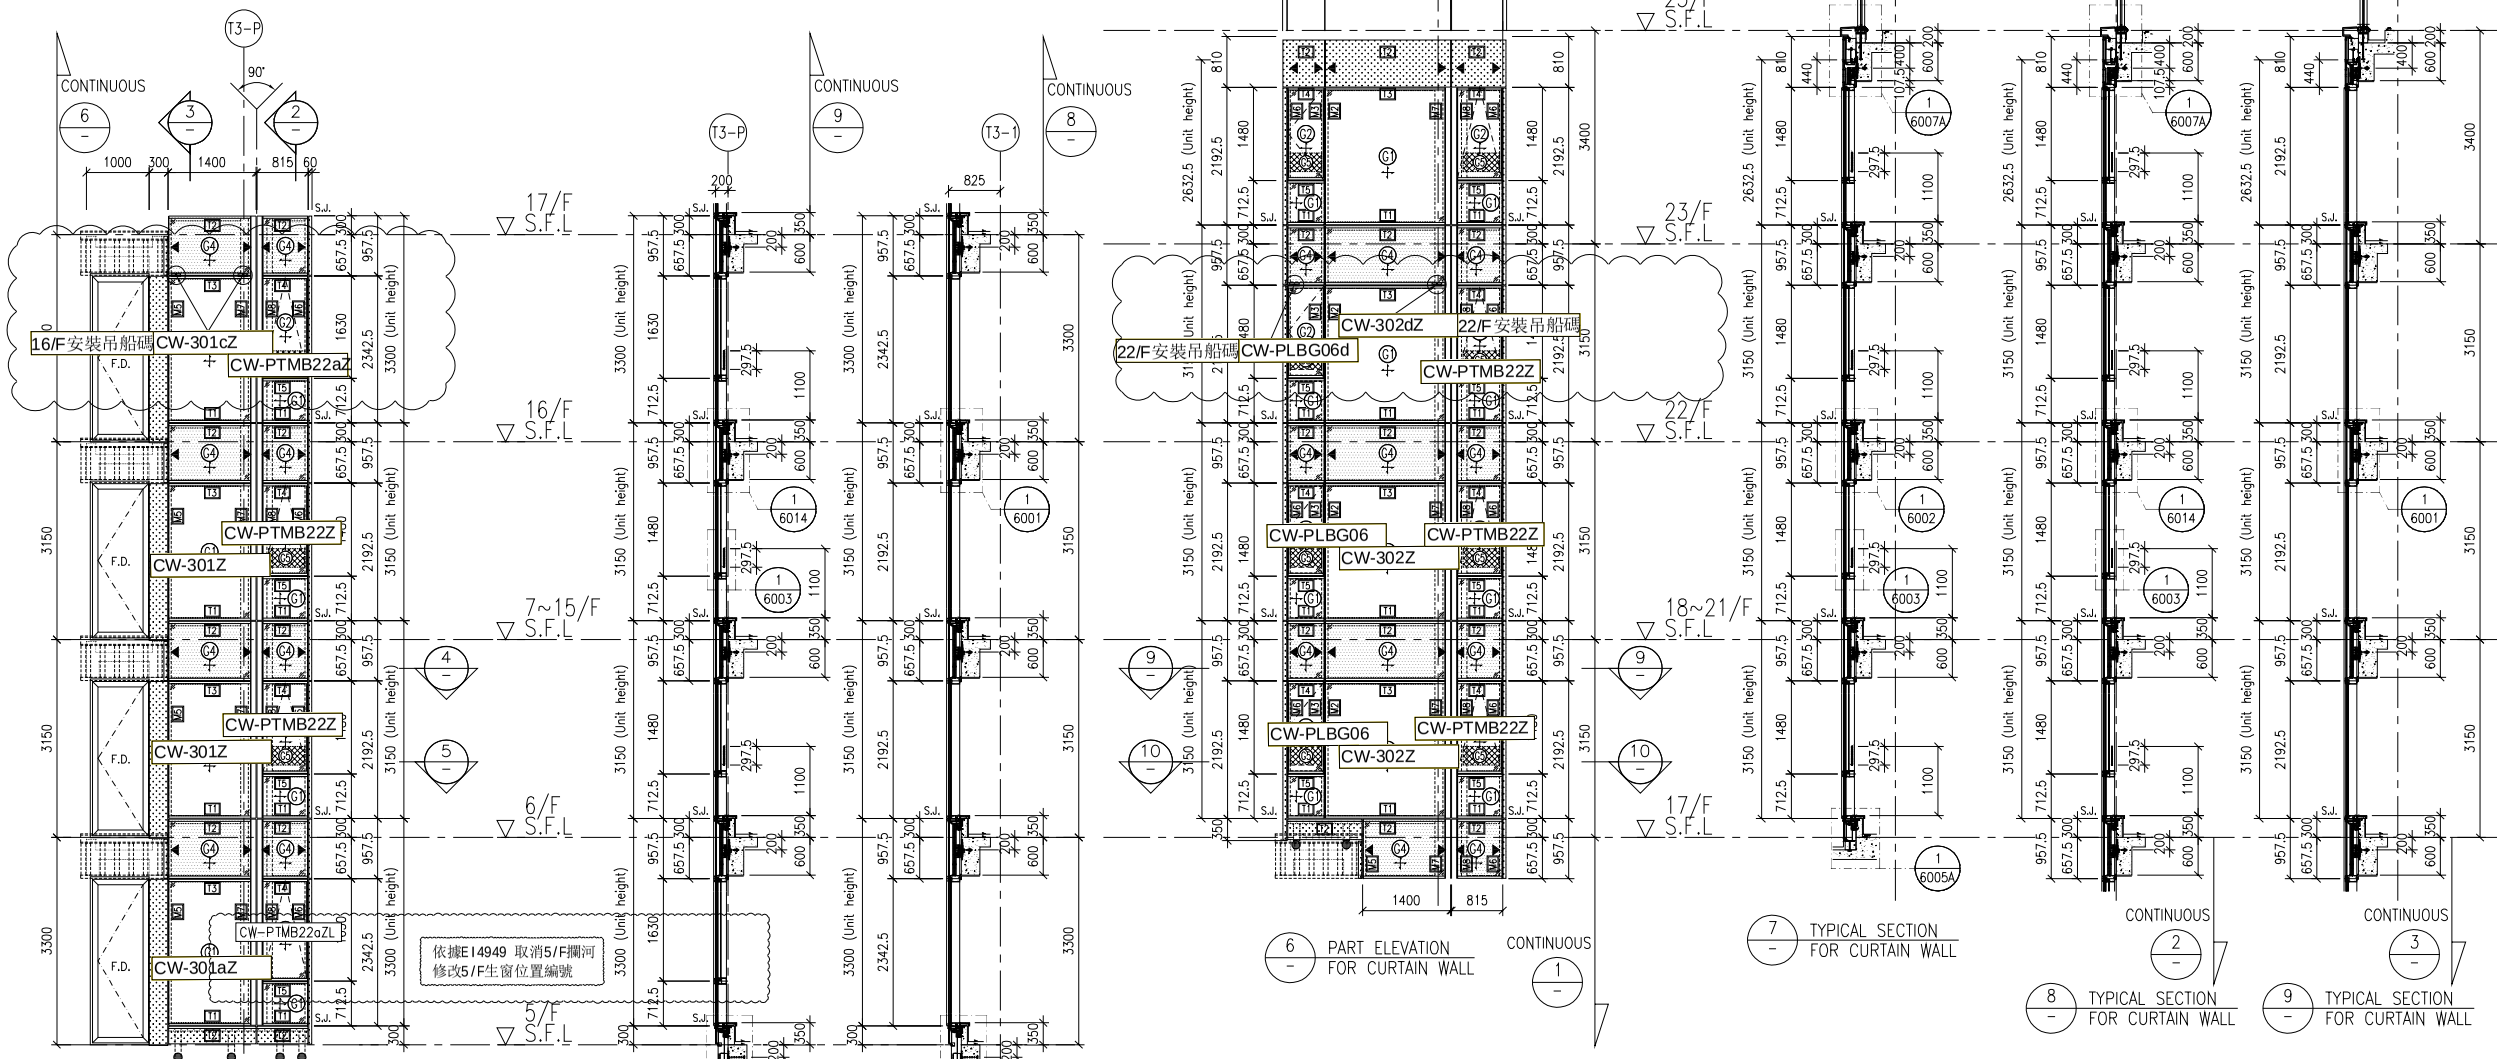

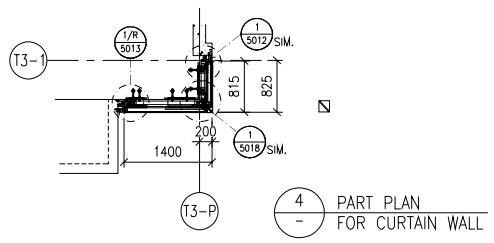
FLOOR LEVEL (S.F.L.)
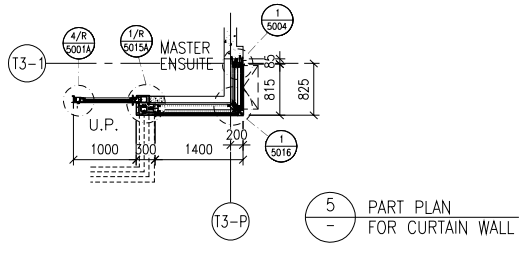
| FLOOR | LEVEL |
|---|---|
| 25/F | +203.40 |
| 23/F | +200.00 |
| 22/F | +196.85 |
| 21/F | +193.70 |
| 20/F | +190.55 |
| 19/F | +187.40 |
| 18/F | +184.25 |
| 17/F | +181.10 |
| 16/F | +177.80 |
| 15/F | +174.65 |
| 12/F | +171.50 |
| 11/F | +168.35 |
| 10/F | +165.20 |
| 9/F | +162.05 |
| 8/F | +158.90 |
| 7/F | +155.75 |
| 6/F | +152.60 |
| 5/F | +149.30 |

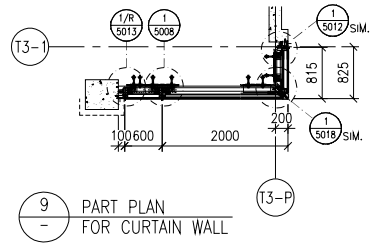LEGEND:

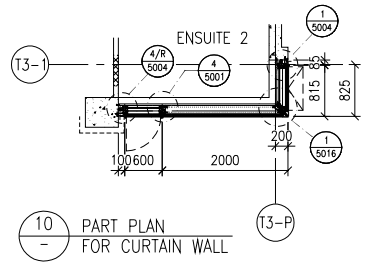- G1 – 10mm HEAT STRENGTHENED GLASS (OUTER) + 12mm AIR SPACE +12mm THK. TEMPERED CLEAR GLASS (INNER)
- G2 – 10mm HEAT STRENGTHENED GLASS (OUTER) + 12mm AIR SPACE +10mm THK. TEMPERED CLEAR GLASS (INNER)
- G4 – 12mm THK. HEAT STRENGTHENED GLASS & 2mm THK. ALUM. BACKPAN (SPANDREL GLASS)
- G5 – 12mm THK. CLEAR TEMPERED GLASS ( INTERNAL PROTECTIVE BARRIER )
- 3mm THK. ALUM. CLADDING
- S.J. – STACK JOINT (WIND LOAD)
- AE01 – ALUM. EXTRUSION DIE NO.
- ▲ – SUPPORT POINT (WIND LOAD + DEAD LOAD)
- ● – SUPPORT POINT (WIND LOAD)

B.D. REF :

CLIENT :

**SHIMAO GROUP HOLDINGS LIMITED**

ARCHITECT :

WONG TUNG & PARTNERS LIMITED
ARCHITECTS & PLANNERS

MAIN CONTRACTOR :

協興建築有限公司
HIP HING CONSTRUCTION CO LTD

STRUCTURAL ENGINEER :

C M WONG & ASSOCIATES LTD
黃志明建築工程師有限公司

FACADE CONSULTANT:

MEINHARDT

NOTE :

1. ALL DIMENSIONS ARE IN mm.
2. ALL ELEVATIONS ARE VIEWED FROM OUTSIDE.
3. ALL DIMENSIONS TO BE VERIFIED ON SITE BEFORE FABRICATION.

LEGEND :

X1 / X001 — DETAIL MARK NO. / REFER SHEET NO.

1. F.F.L. --FINISHED FLOOR LEVEL
2. S.F.L. --STRUCTURAL FLOOR LEVEL
3. /R --REVERSED DETAIL

| NO. | DATE | REVISED | BY |
|---|---|---|---|
| A | 05-10-2021 | REVISION SUBJECT TO ARCH. COMMENT | |

JOB NO. : J-853

PROJECT :

PROPOSED RESIDENTIAL DEVELOPMENT AT N.K.I.L. 6542 YIN PING ROAD KOWLOON

TITLE :

PART ELEVATION FOR CURTAIN WALL AT TOWER 3


DATE : 26-MAR-21 | SCALE : 1:60 (A1)

DRAWN BY : LHR | CHECKED BY :



美特鋁質有限公司
MIDI ALUMINIUM FABRICATOR LTD.
Units 6-8, Sunray Industrial Centre, 1/F
610 Cha Kwo Ling Road, Kowloon
Tel:23489211-4 Fax:(852)27727666


DWG NO. : J853-SD-CW-4301 | REV. : -

LEGEND :
R.S. = RESTRAINT SOCKET

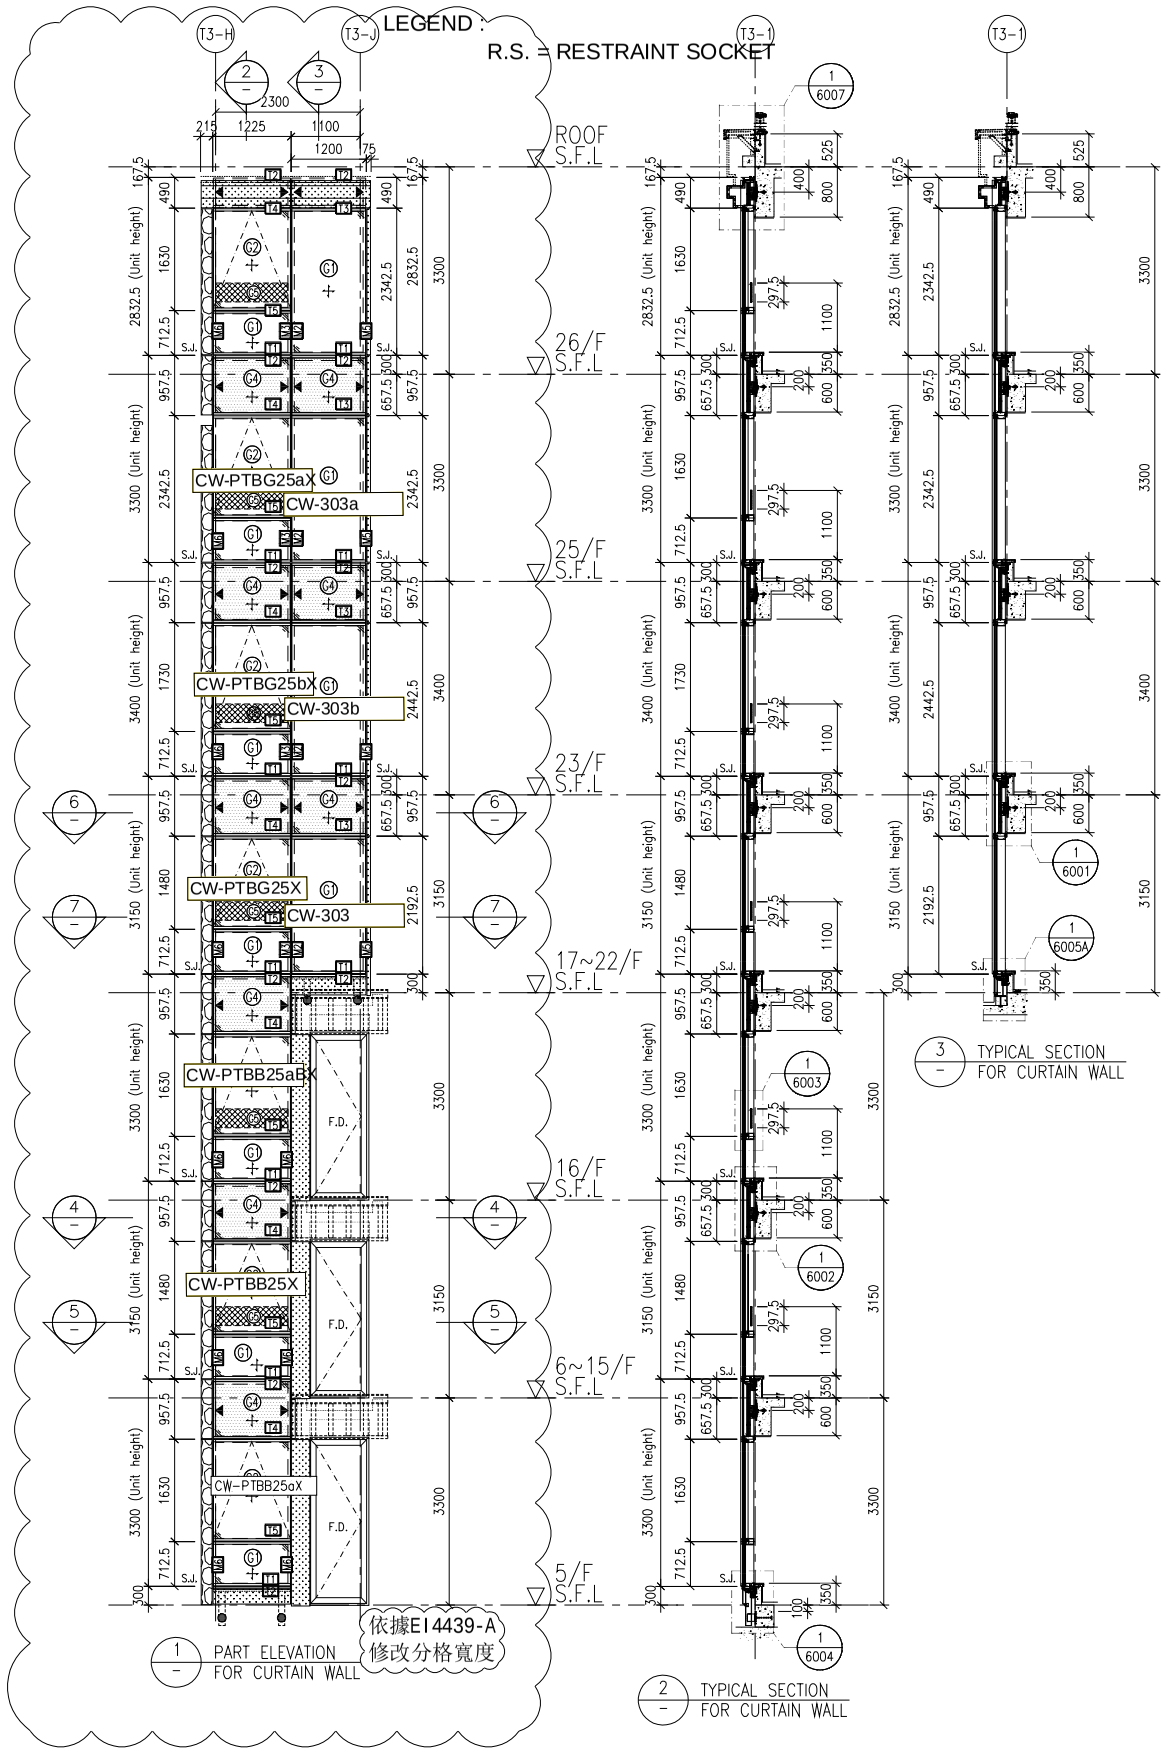


1 PART ELEVATION FOR CURTAIN WALL

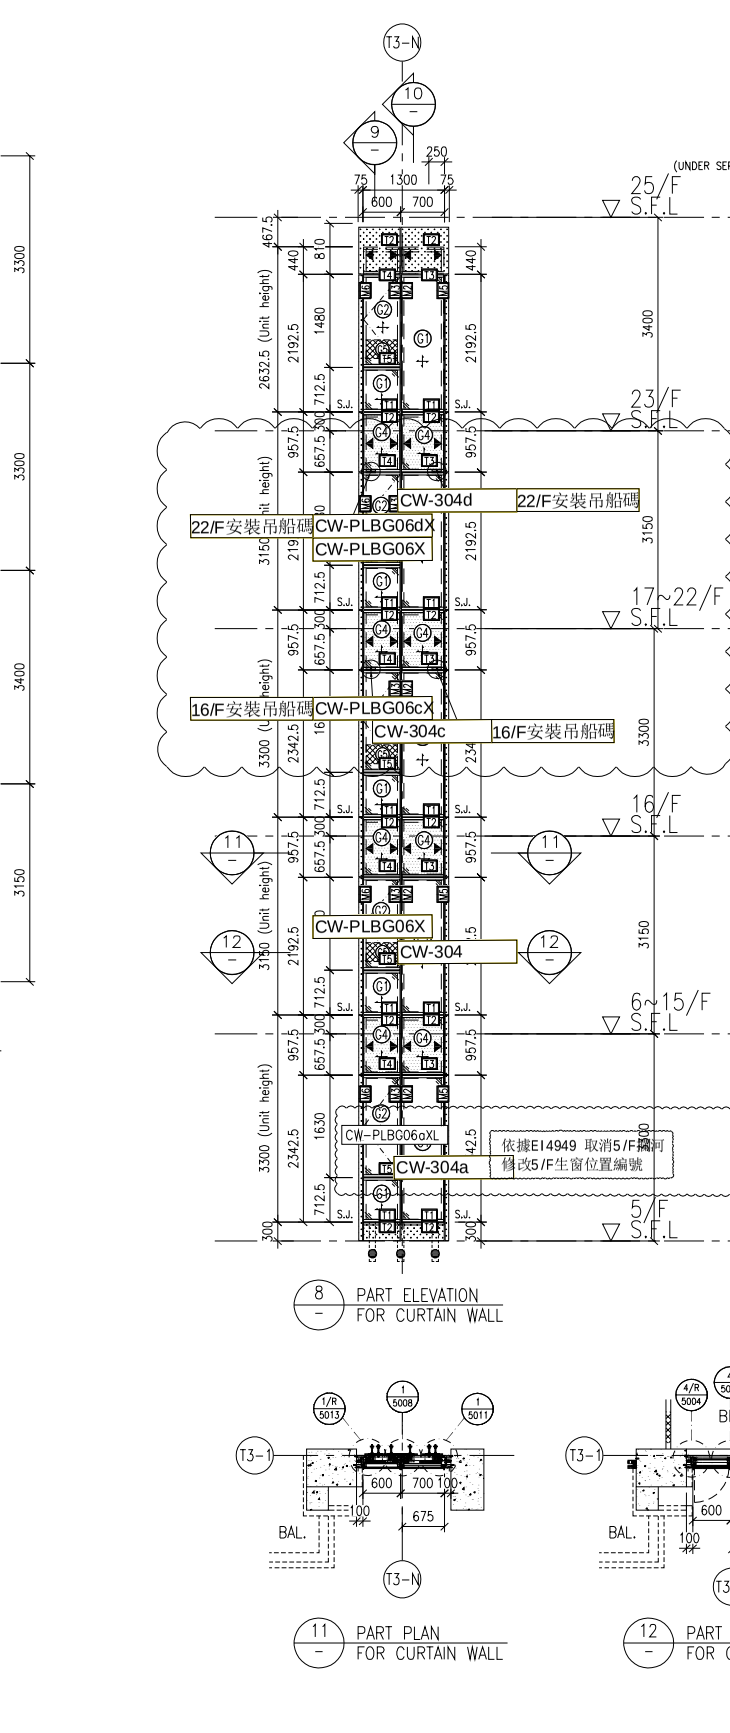



2 TYPICAL SECTION FOR CURTAIN WALL





3 TYPICAL SECTION FOR CURTAIN WALL




8 PART ELEVATION FOR CURTAIN WALL

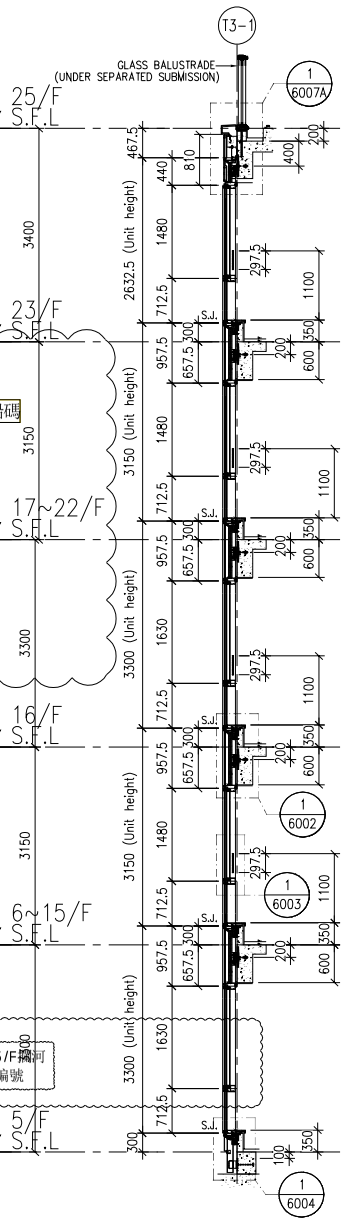



9 TYPICAL SECTION FOR CURTAIN WALL

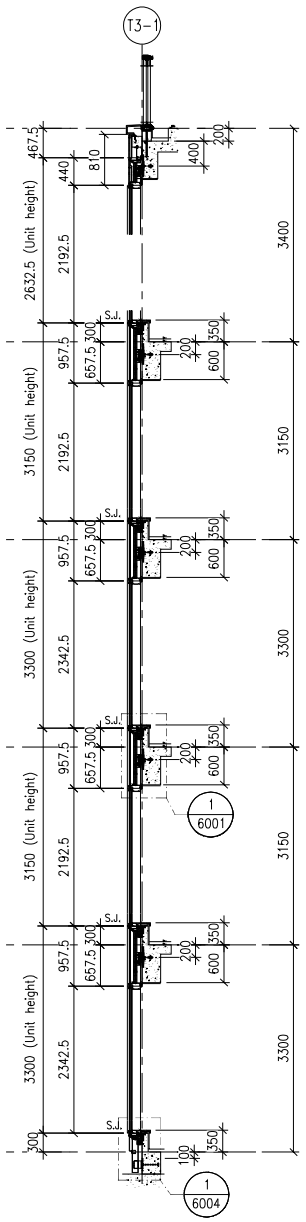


10 TYPICAL SECTION FOR CURTAIN WALL





11 PART PLAN FOR CURTAIN WALL

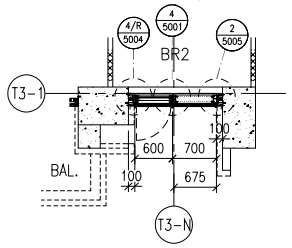



12 PART PLAN FOR CURTAIN WALL

T2 FLOOR LEVEL (S.F.L.)


| FLOOR | LEVEL |
|---|---|
| R/F | +210.00 |
| 26/F | +206.70 |
| 25/F | +203.40 |
| 23/F | +200.00 |
| 22/F | +196.85 |
| 21/F | +193.70 |
| 20/F | +190.55 |
| 19/F | +187.40 |
| 18/F | +184.25 |
| 17/F | +181.10 |
| 16/F | +177.80 |
| 15/F | +174.65 |
| 12/F | +171.50 |
| 11/F | +168.35 |
| 10/F | +165.20 |
| 9/F | +162.05 |
| 8/F | +158.90 |
| 7/F | +155.75 |
| 6/F | +152.60 |
| 5/F | +149.30 |

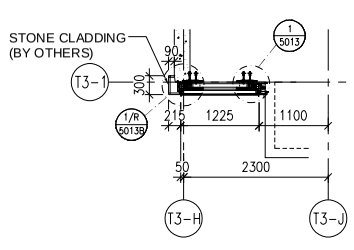



4 PART PLAN FOR CURTAIN WALL

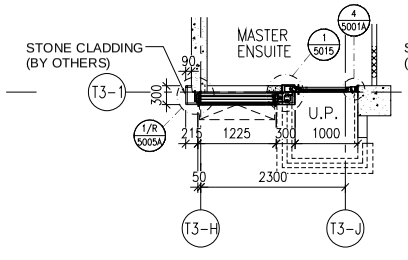


5 PART PLAN FOR CURTAIN WALL

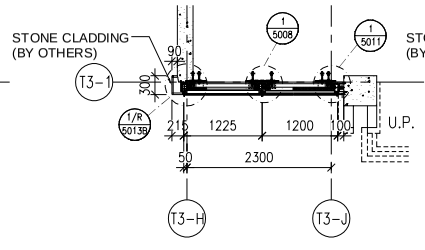


6 PART PLAN FOR CURTAIN WALL

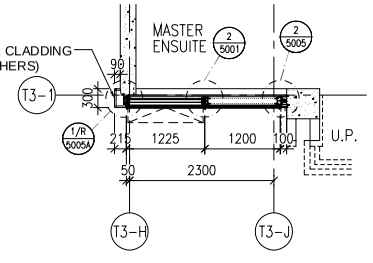


7 PART PLAN FOR CURTAIN WALL

LEGEND:

- G1+ – 10mm HEAT STRENGTHENED GLASS (OUTER) + 12mm AIR SPACE +12mm THK. TEMPERED CLEAR GLASS (INNER)
- G2+ – 10mm HEAT STRENGTHENED GLASS (OUTER) + 12mm AIR SPACE +10mm THK. TEMPERED CLEAR GLASS (INNER)
- G4+ – 12mm THK. HEAT STRENGTHENED GLASS & 2mm THK. ALUM. BACKPAN (SPANDREL GLASS)
- G6 – 12mm THK. CLEAR TEMPERED GLASS ( INTERNAL PROTECTIVE BARRIER )
- – 3mm THK. ALUM. CLADDING
- S.J. – STACK JOINT (WIND LOAD)
- AE01 – ALUM. EXTRUSION DIE NO.
- ▲ – SUPPORT POINT (WIND LOAD + DEAD LOAD)
- ● – SUPPORT POINT (WIND LOAD)

B.D. REF :

CLIENT :
SHIMAO GROUP HOLDINGS LIMITED

ARCHITECT :
WONG TUNG & PARTNERS LIMITED
ARCHITECTS & PLANNERS

MAIN CONTRACTOR :
協興建築有限公司
HIP HING CONSTRUCTION CO LTD

STRUCTURAL ENGINEER :
C M WONG & ASSOCIATES LTD
黃志明建築工程師有限公司

FACADE CONSULTANT:
MEINHARDT

NOTE :
1. ALL DIMENSIONS ARE IN mm.
2. ALL ELEVATIONS ARE VIEWED FROM OUTSIDE.
3. ALL DIMENSIONS TO BE VERIFIED ON SITE BEFORE FABRICATION.

LEGEND :
- X1 / X001 – DETAIL MARK NO. / REFER SHEET NO.
1. F.F.L. --FINISHED FLOOR LEVEL
2. S.F.L. --STRUCTURAL FLOOR LEVEL
3. /R – REVERSED DETAIL

| NO. | DATE | REVISED | BY |
|---|---|---|---|
| A | 05-10-2021 | REVISION SUBJECT TO ARCH. COMMENT | |

JOB NO. : J-853

PROJECT :
PROPOSED RESIDENTIAL DEVELOPMENT AT N.K.I.L. 6542 YIN PING ROAD KOWLOON

TITLE :
PART ELEVATION FOR CURTAIN WALL AT TOWER 3

DATE : 26-MAR-21 | SCALE : 1:60 (A1)


DRAWN BY : LHR | CHECKED BY :


美特鋁廠有限公司
MIDI ALUMINIUM FABRICATOR LTD.
Units 6-8, Sunray Industrial Centre, 1/F
610 Cha Kwo Ling Road, Kowloon
Tel:23489211-4 Fax:(852)27727666


DWG NO. : J853-SD-CW-4302 | REV. : A

LEGEND :

R.S. = RESTRAINT SOCKET

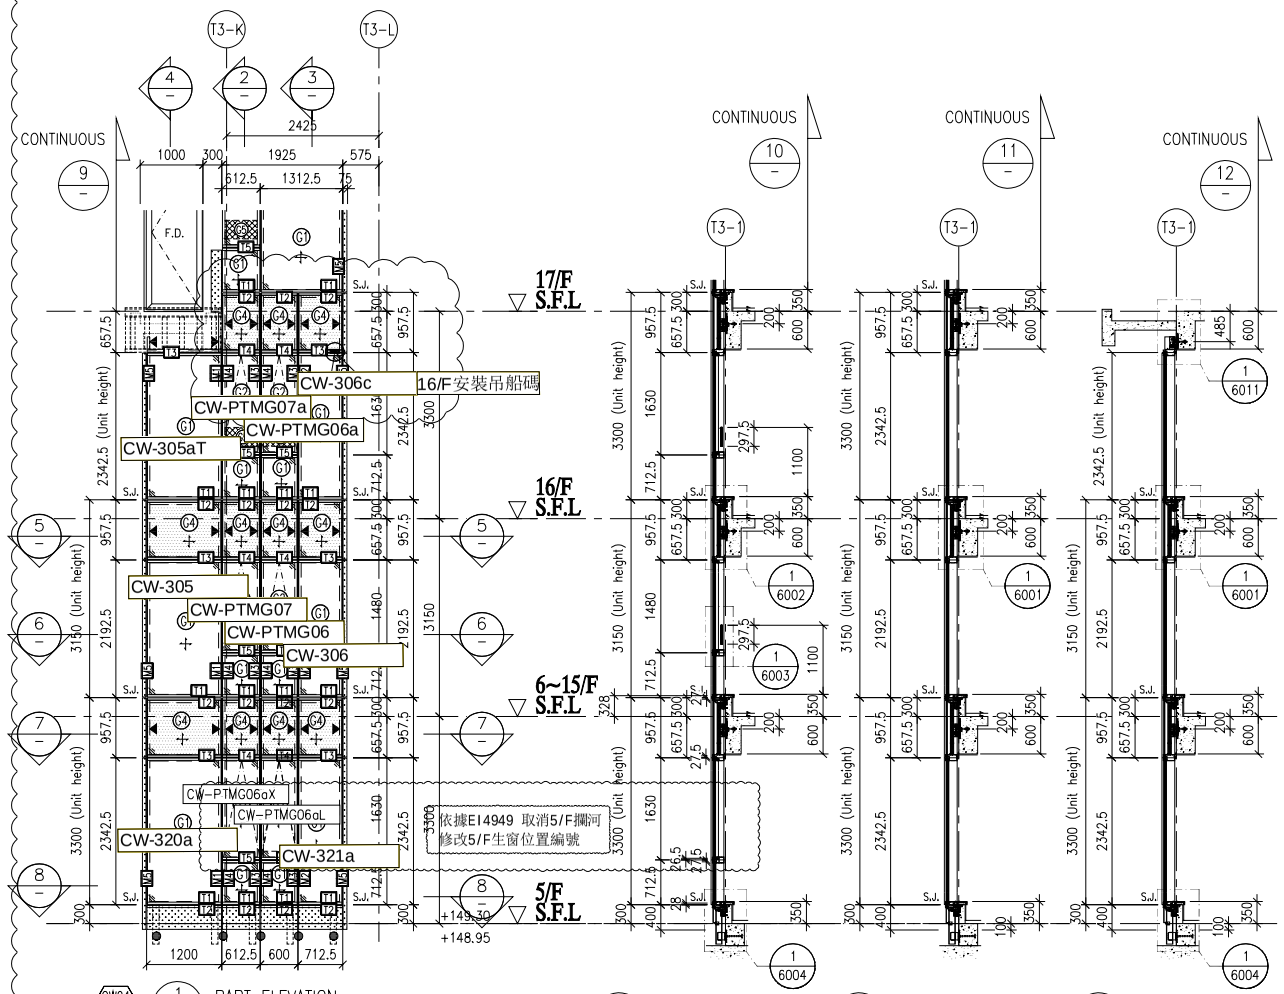


CW24 T3 — 1 — PART ELEVATION FOR CURTAIN WALL





2 — TYPICAL SECTION FOR CURTAIN WALL





3 — TYPICAL SECTION FOR CURTAIN WALL





4 — TYPICAL SECTION FOR CURTAIN WALL

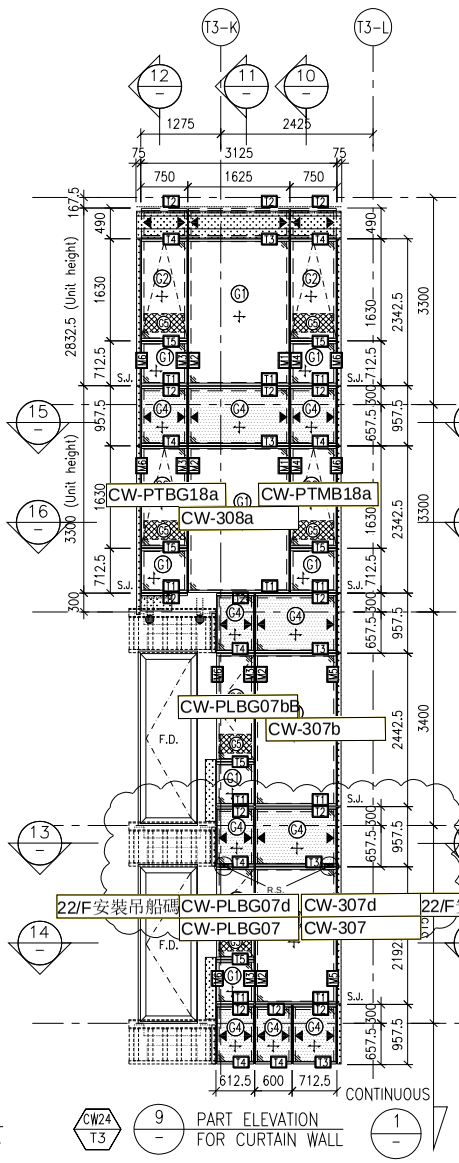



CW24 T3 — 9 — PART ELEVATION FOR CURTAIN WALL

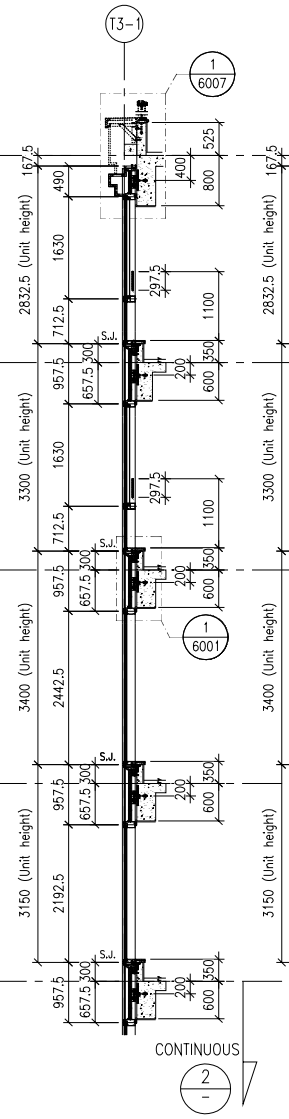



10 — TYPICAL SECTION FOR CURTAIN WALL

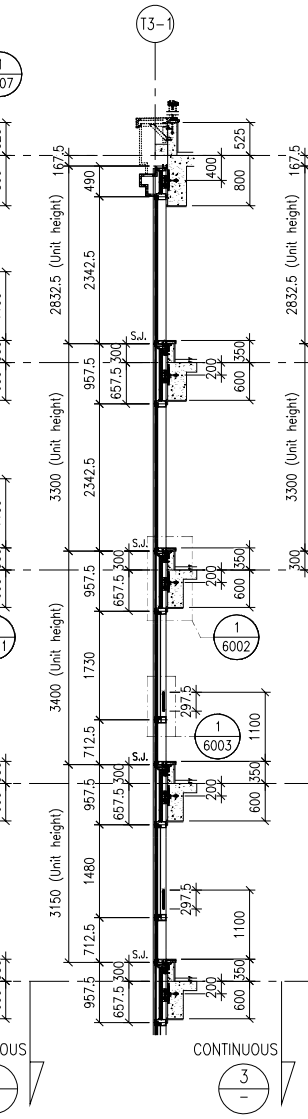



11 — TYPICAL SECTION FOR CURTAIN WALL

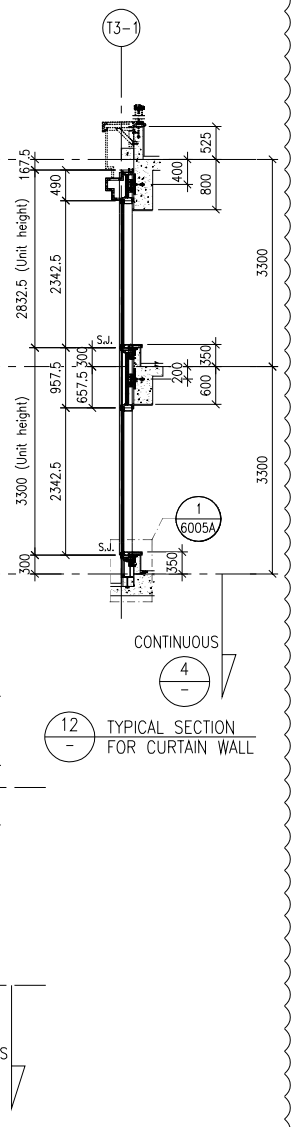



12 — TYPICAL SECTION FOR CURTAIN WALL

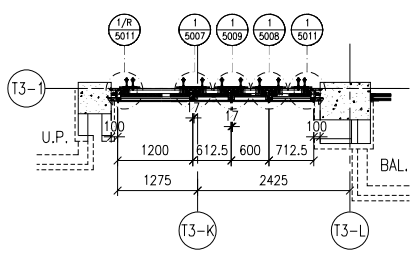



5 — PART PLAN FOR CURTAIN WALL

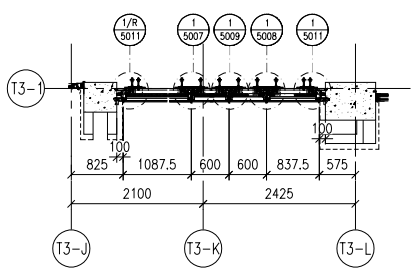



7 — PART PLAN FOR CURTAIN WALL

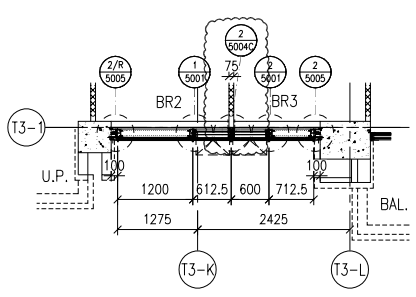



6 — PART PLAN FOR CURTAIN WALL

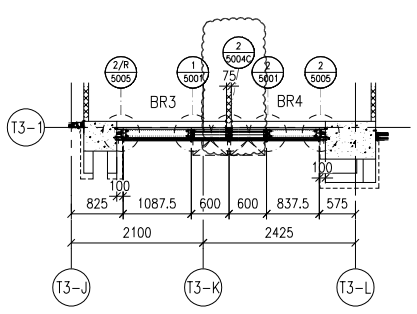



8 — PART PLAN FOR CURTAIN WALL

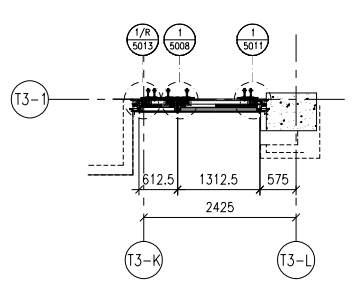



13 — PART PLAN FOR CURTAIN WALL

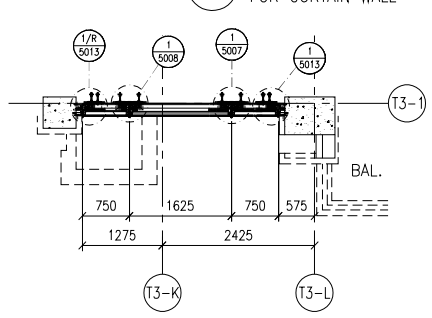


15 — PART PLAN FOR CURTAIN WALL

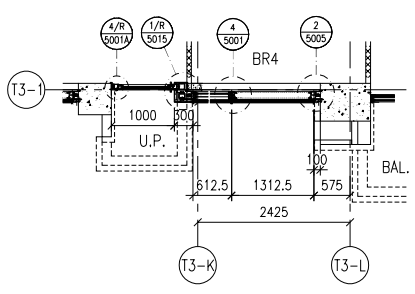


14 — PART PLAN FOR CURTAIN WALL

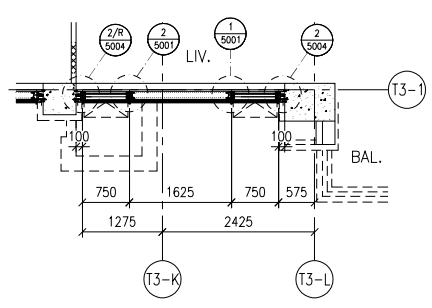


16 — PART PLAN FOR CURTAIN WALL

T2 FLOOR LEVEL (S.F.L.)

| FLOOR | LEVEL |
|---|---|
| R/F | +210.00 |
| 26/F | +206.70 |
| 25/F | +203.40 |
| 23/F | +200.00 |
| 22/F | +196.85 |
| 21/F | +193.70 |
| 20/F | +190.55 |
| 19/F | +187.40 |
| 18/F | +184.25 |
| 17/F | +181.10 |
| 16/F | +177.80 |
| 15/F | +174.65 |
| 12/F | +171.50 |
| 11/F | +168.35 |
| 10/F | +165.20 |
| 9/F | +162.05 |
| 8/F | +158.90 |
| 7/F | +155.75 |
| 6/F | +152.60 |
| 5/F | +149.30 |

LEGEND:

- G1 — 10mm HEAT STRENGTHENED GLASS (OUTER) + 12mm AIR SPACE +12mm THK. TEMPERED CLEAR GLASS (INNER)
- G2 — 10mm HEAT STRENGTHENED GLASS (OUTER) + 12mm AIR SPACE +10mm THK. TEMPERED CLEAR GLASS (INNER)
- G4 — 12mm THK. HEAT STRENGTHENED GLASS & 2mm THK. ALUM. BACKPAN (SPANDREL GLASS)
- G5 — 12mm THK. CLEAR TEMPERED GLASS ( INTERNAL PROTECTIVE BARRIER )
- 3mm THK. ALUM. CLADDING
- S.J. — STACK JOINT (WIND LOAD)
- AE01 — ALUM. EXTRUSION DIE NO.
- ▲ — SUPPORT POINT (WIND LOAD + DEAD LOAD)
- ● — SUPPORT POINT (WIND LOAD)

B.D. REF :

CLIENT :

**SHIMAO GROUP HOLDINGS LIMITED**

ARCHITECT : WONG TUNG & PARTNERS LIMITED ARCHITECTS & PLANNERS

MAIN CONTRACTOR : 協興建築有限公司 HIP HING CONSTRUCTION CO LTD

STRUCTURAL ENGINEER : C M WONG & ASSOCIATES LTD 黃志明建築工程師有限公司

FACADE CONSULTANT: MEINHARDT

NOTE :

1. ALL DIMENSIONS ARE IN mm.
2. ALL ELEVATIONS ARE VIEWED FROM OUTSIDE.
3. ALL DIMENSIONS TO BE VERIFIED ON SITE BEFORE FABRICATION.

LEGEND :

X1 / X001 — DETAIL MARK NO. / REFER SHEET NO.

1. F.F.L. -- FINISHED FLOOR LEVEL
2. S.F.L. -- STRUCTURAL FLOOR LEVEL
3. /R -- REVERSED DETAIL

| NO. | DATE | REVISED | BY |
|---|---|---|---|
| A | 05-10-2021 | REVISION SUBJECT TO ARCH. COMMENT | |

JOB NO. : J-853

PROJECT :
PROPOSED RESIDENTIAL DEVELOPMENT AT N.K.I.L. 6542 YIN PING ROAD KOWLOON

TITLE :
PART ELEVATION FOR CURTAIN WALL AT TOWER 3

DATE : 26-MAR-21 | SCALE : 1:60 (A1)


DRAWN BY : LHR | CHECKED BY :


美特鋁質有限公司 MIDI ALUMINIUM FABRICATOR LTD.
Units 6-8, Sunray Industrial Centre, 1/F
610 Cha Kwo Ling Road, Kowloon
Tel:23489211-4 Fax:(852)27727666


DWG NO. : J853-SD-CW-4303 | REV. : A

LEGEND :


R.S. = RESTRAINT SOCKET

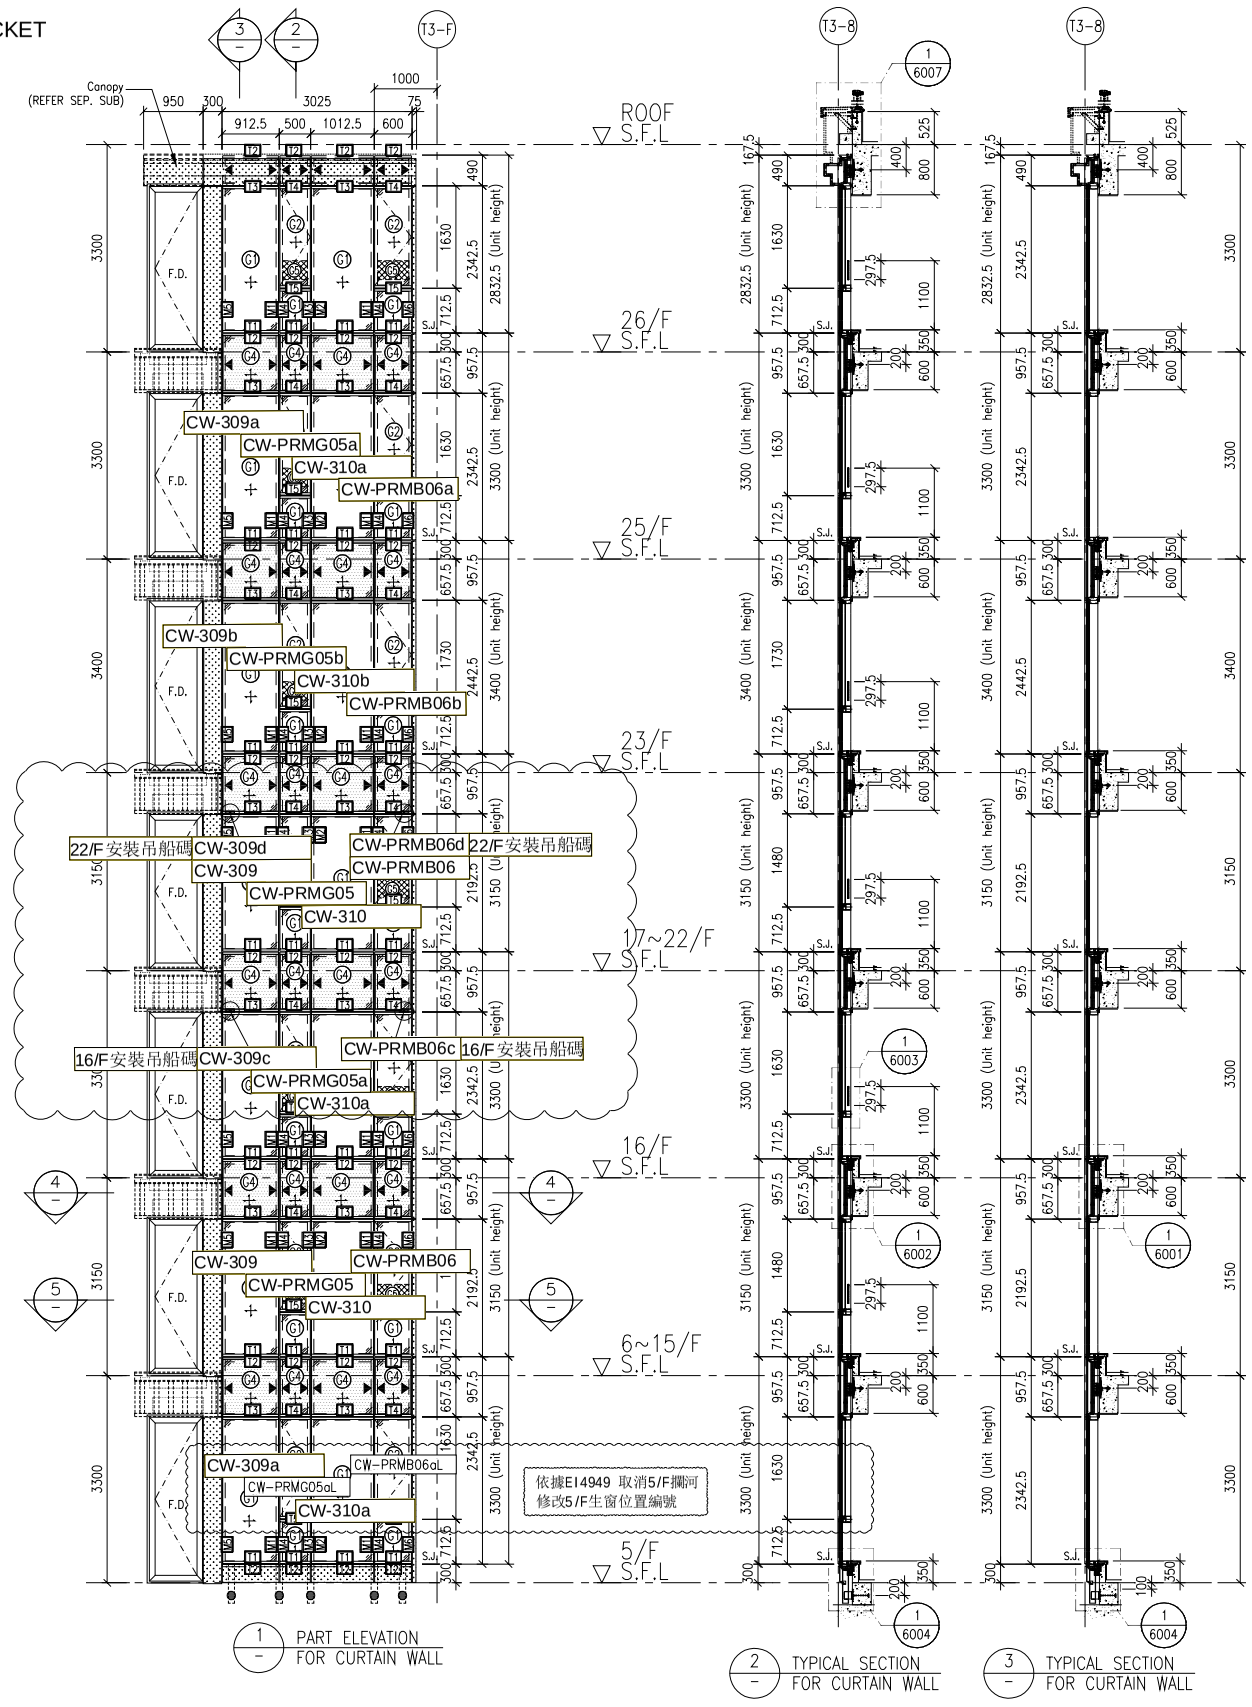



1 PART ELEVATION FOR CURTAIN WALL

2 TYPICAL SECTION FOR CURTAIN WALL

3 TYPICAL SECTION FOR CURTAIN WALL

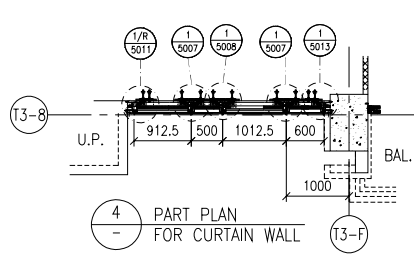


4 PART PLAN FOR CURTAIN WALL

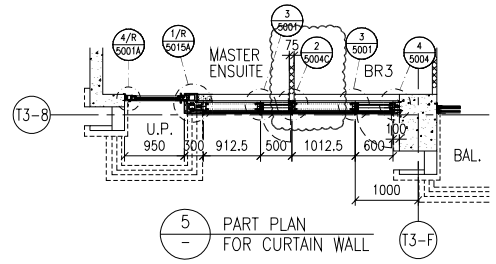


5 PART PLAN FOR CURTAIN WALL

FLOOR LEVEL (S.F.L.)

| FLOOR | LEVEL |
|---|---|
| ROOF | +210.00 |
| 26/F | +206.70 |
| 25/F | +203.40 |
| 23/F | +200.00 |
| 22/F | +196.85 |
| 21/F | +193.70 |
| 20/F | +190.55 |
| 19/F | +187.40 |
| 18/F | +184.25 |
| 17/F | +181.10 |
| 16/F | +177.80 |
| 15/F | +174.65 |
| 12/F | +171.50 |
| 11/F | +168.35 |
| 10/F | +165.20 |
| 9/F | +162.05 |
| 8/F | +158.90 |
| 7/F | +155.75 |
| 6/F | +152.60 |
| 5/F | +149.30 |

LEGEND:

- 10mm HEAT STRENGTHENED GLASS (OUTER) + 12mm AIR SPACE +12mm THK. TEMPERED CLEAR GLASS (INNER)
- 10mm HEAT STRENGTHENED GLASS (OUTER) + 12mm AIR SPACE +10mm THK. TEMPERED CLEAR GLASS (INNER)
- 12mm THK. HEAT STRENGTHENED GLASS & 2mm THK. ALUM. BACKPAN (SPANDREL GLASS)
- 12mm THK. CLEAR TEMPERED GLASS ( INTERNAL PROTECTIVE BARRIER )
- 3mm THK. ALUM. CLADDING
- S.J. – STACK JOINT (WIND LOAD)
- AE01 – ALUM. EXTRUSION DIE NO.
- ▲ – SUPPORT POINT (WIND LOAD + DEAD LOAD)
- ● – SUPPORT POINT (WIND LOAD)

B.D. REF :

CLIENT :

**SHIMAO GROUP HOLDINGS LIMITED**

ARCHITECT :

WONG TUNG & PARTNERS LIMITED
ARCHITECTS & PLANNERS

MAIN CONTRACTOR :

協興建築有限公司
HIP HING CONSTRUCTION CO LTD

STRUCTURAL ENGINEER :

C M WONG & ASSOCIATES LTD
黃志明建築工程師有限公司

FACADE CONSULTANT:

MEINHARDT

NOTE :

1. ALL DIMENSIONS ARE IN mm.
2. ALL ELEVATIONS ARE VIEWED FROM OUTSIDE.
3. ALL DIMENSIONS TO BE VERIFIED ON SITE BEFORE FABRICATION.

LEGEND :

X1 / X001 – DETAIL MARK NO. / REFER SHEET NO.

1. F.F.L. --FINISHED FLOOR LEVEL
2. S.F.L. --STRUCTURAL FLOOR LEVEL
3. (/R) --REVERSED DETAIL

| NO. | DATE | REVISED | BY |
|---|---|---|---|
| A | 05-10-2021 | REVISION SUBJECT TO ARCH. COMMENT | |

JOB NO. : J-853

PROJECT :

PROPOSED RESIDENTIAL DEVELOPMENT AT N.K.I.L. 6542 YIN PING ROAD KOWLOON

TITLE :

PART ELEVATION FOR CURTAIN WALL AT TOWER 3

DATE : 26-MAR-21 | SCALE : 1:60 (A1)


DRAWN BY : LHR | CHECKED BY :


美特鋁質有限公司
MIDI ALUMINIUM FABRICATOR LTD.
Units 6-8, Sunray Industrial Centre, 1/F
610 Cha Kwo Ling Road, Kowloon
Tel:23489211-4 Fax:(852)27727666


DWG NO. : J853-SD-CW-4304 | REV. : -

LEGEND :

R.S. = RESTRAINT SOCKET

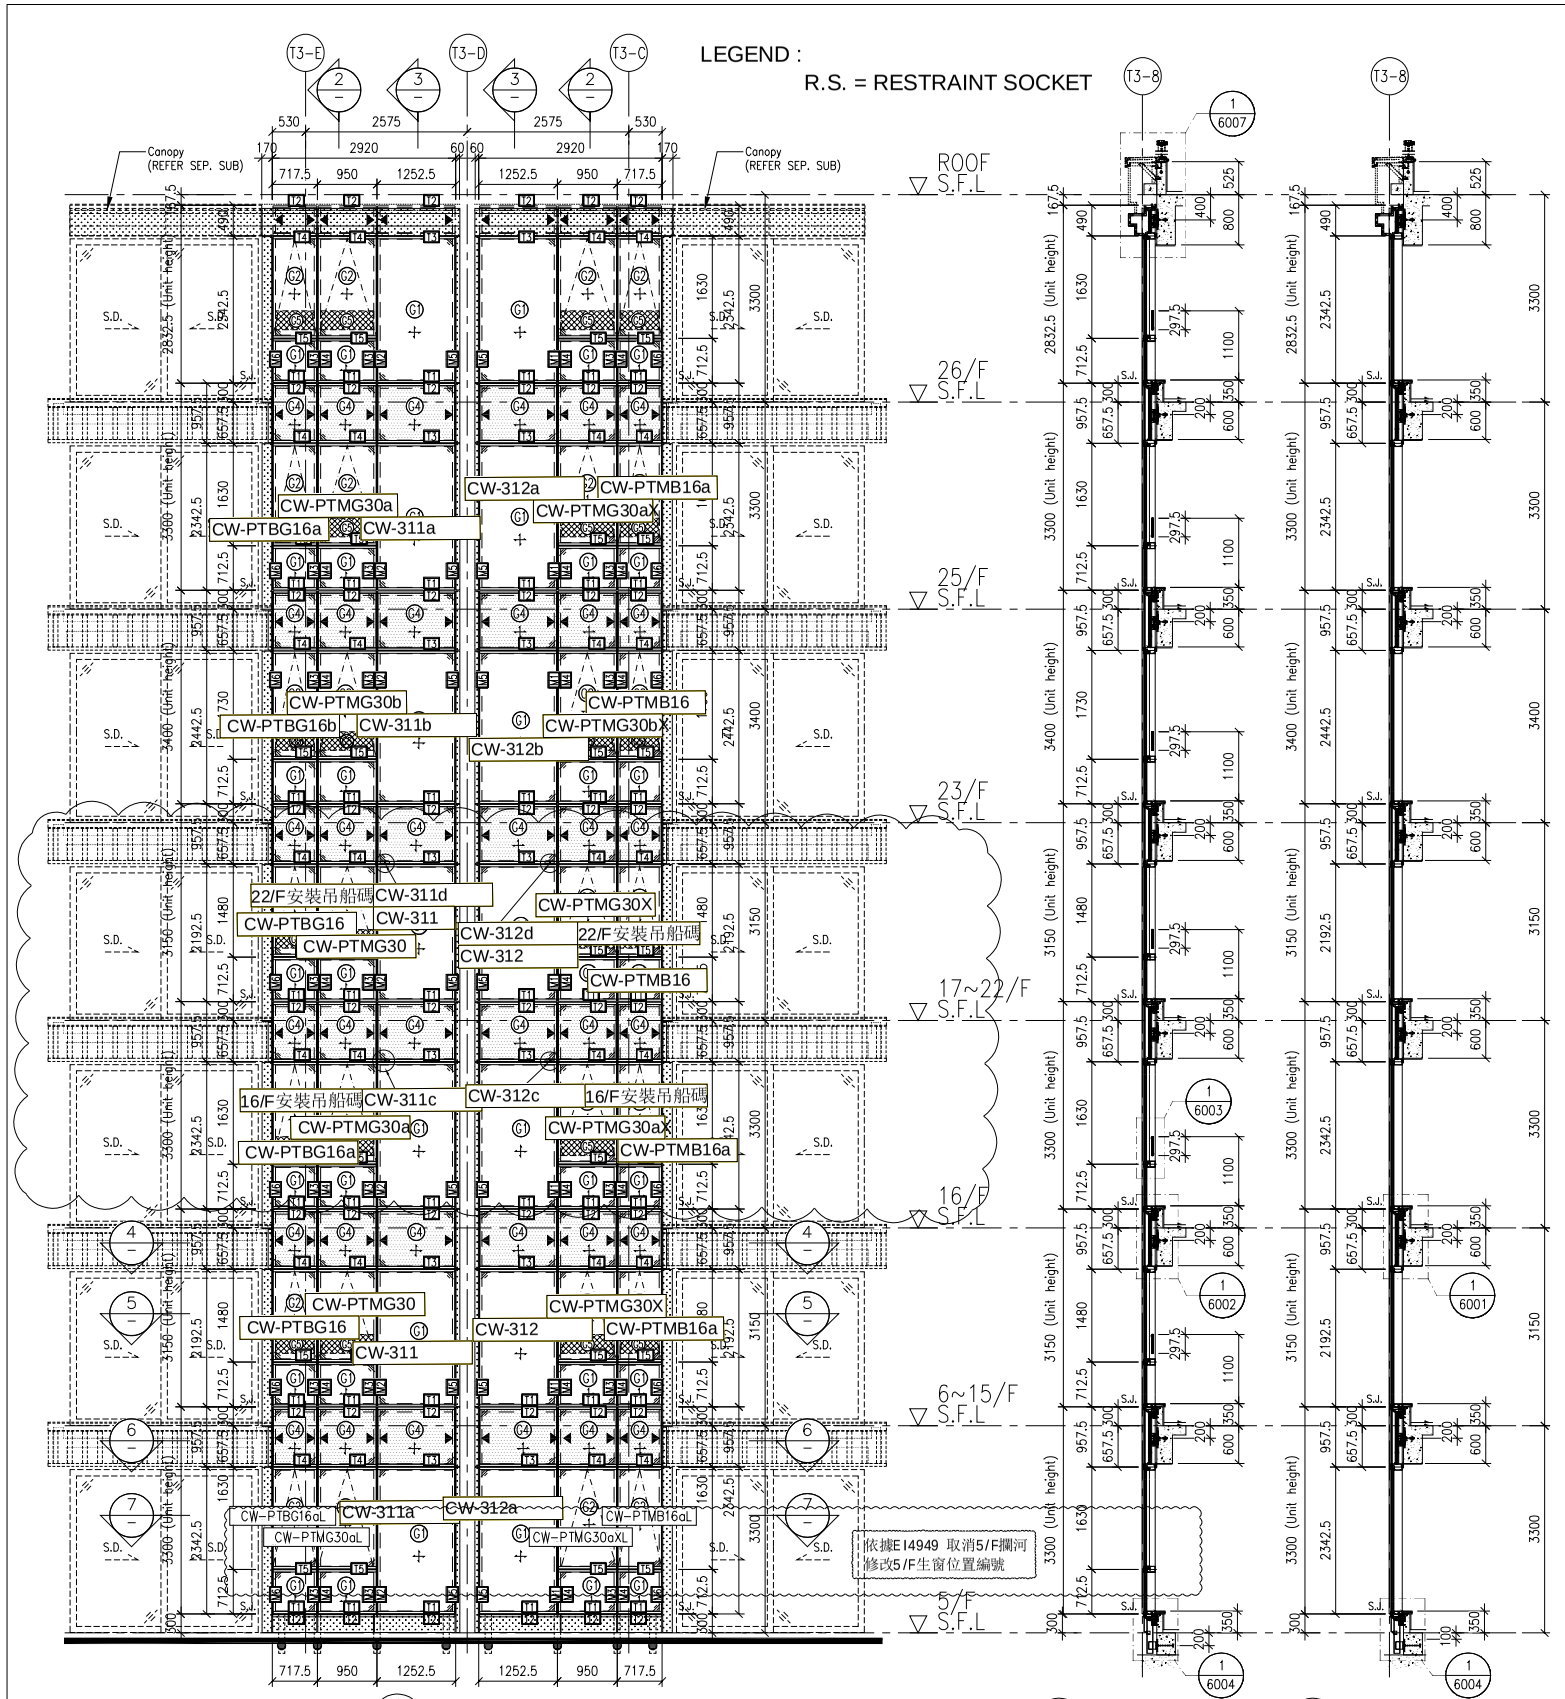



1 / – PART ELEVATION FOR CURTAIN WALL





2 / – TYPICAL SECTION FOR CURTAIN WALL


3 / – TYPICAL SECTION FOR CURTAIN WALL

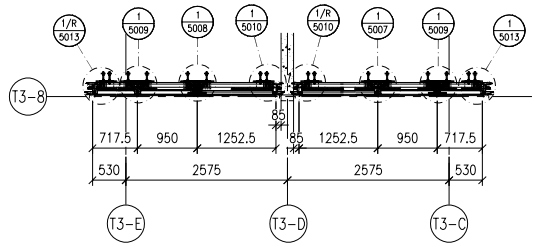



6 / – PART PLAN FOR CURTAIN WALL

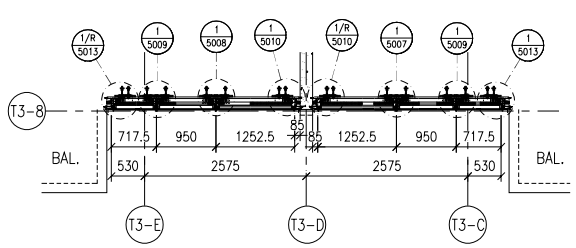


4 / – PART PLAN FOR CURTAIN WALL

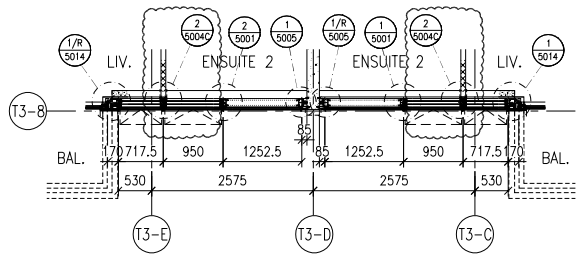


5 / – PART PLAN FOR CURTAIN WALL

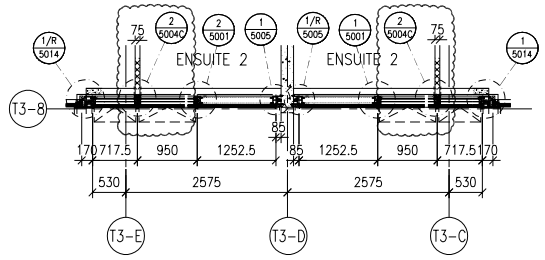


7 / – PART PLAN FOR CURTAIN WALL

FLOOR LEVEL (S.F.L.)

| FLOOR | LEVEL |
|---|---|
| ROOF | +210.00 |
| 26/F | +206.70 |
| 25/F | +203.40 |
| 23/F | +200.00 |
| 22/F | +196.85 |
| 21/F | +193.70 |
| 20/F | +190.55 |
| 19/F | +187.40 |
| 18/F | +184.25 |
| 17/F | +181.10 |
| 16/F | +177.80 |
| 15/F | +174.65 |
| 12/F | +171.50 |
| 11/F | +168.35 |
| 10/F | +165.20 |
| 9/F | +162.05 |
| 8/F | +158.90 |
| 7/F | +155.75 |
| 6/F | +152.60 |
| 5/F | +149.30 |

LEGEND:

- G1 – 10mm HEAT STRENGTHENED GLASS (OUTER) + 12mm AIR SPACE +12mm THK. TEMPERED CLEAR GLASS (INNER)
- G2 – 10mm HEAT STRENGTHENED GLASS (OUTER) + 12mm AIR SPACE +10mm THK. TEMPERED CLEAR GLASS (INNER)
- G4 – 12mm THK. HEAT STRENGTHENED GLASS & 2mm THK. ALUM. BACKPAN (SPANDREL GLASS)
- G5 – 12mm THK. CLEAR TEMPERED GLASS ( INTERNAL PROTECTIVE BARRIER )
- 3mm THK. ALUM. CLADDING
- S.J. – STACK JOINT (WIND LOAD)
- AE01 – ALUM. EXTRUSION DIE NO.
- ▲ – SUPPORT POINT (WIND LOAD + DEAD LOAD)
- ● – SUPPORT POINT (WIND LOAD)

B.D. REF :

CLIENT :

**SHIMAO GROUP HOLDINGS LIMITED**

ARCHITECT :

WONG TUNG & PARTNERS LIMITED
ARCHITECTS & PLANNERS

MAIN CONTRACTOR :

協興建築有限公司
HIP HING CONSTRUCTION CO LTD

STRUCTURAL ENGINEER :

C M WONG & ASSOCIATES LTD
黃志明建築工程師有限公司

FACADE CONSULTANT:

MEINHARDT

NOTE :

1. ALL DIMENSIONS ARE IN mm.
2. ALL ELEVATIONS ARE VIEWED FROM OUTSIDE.
3. ALL DIMENSIONS TO BE VERIFIED ON SITE BEFORE FABRICATION.

LEGEND :

X1 / X001 – DETAIL MARK NO. / REFER SHEET NO.

1. F.F.L. --FINISHED FLOOR LEVEL
2. S.F.L. --STRUCTURAL FLOOR LEVEL
3. /R --REVERSED DETAIL

| NO. | DATE | REVISED | BY |
|---|---|---|---|
| A | 05-10-2021 | REVISION SUBJECT TO ARCH. COMMENT | |

JOB NO. : J-853

PROJECT :

PROPOSED RESIDENTIAL DEVELOPMENT AT N.K.I.L. 6542 YIN PING ROAD KOWLOON

TITLE :

PART ELEVATION FOR CURTAIN WALL AT TOWER 3

DATE : 23-OCT-21 | SCALE : 1:60 (A1)


DRAWN BY : LHR | CHECKED BY :


美特鋁質有限公司
MIDI ALUMINIUM FABRICATOR LTD.
Units 6-8, Sunray Industrial Centre, 1/F
610 Cha Kwo Ling Road, Kowloon
Tel:23489211-4 Fax:(852)27727666


DWG NO. : J853-SD-CW-4304A | REV. : –

LEGEND :


R.S. = RESTRAINT SOCKET

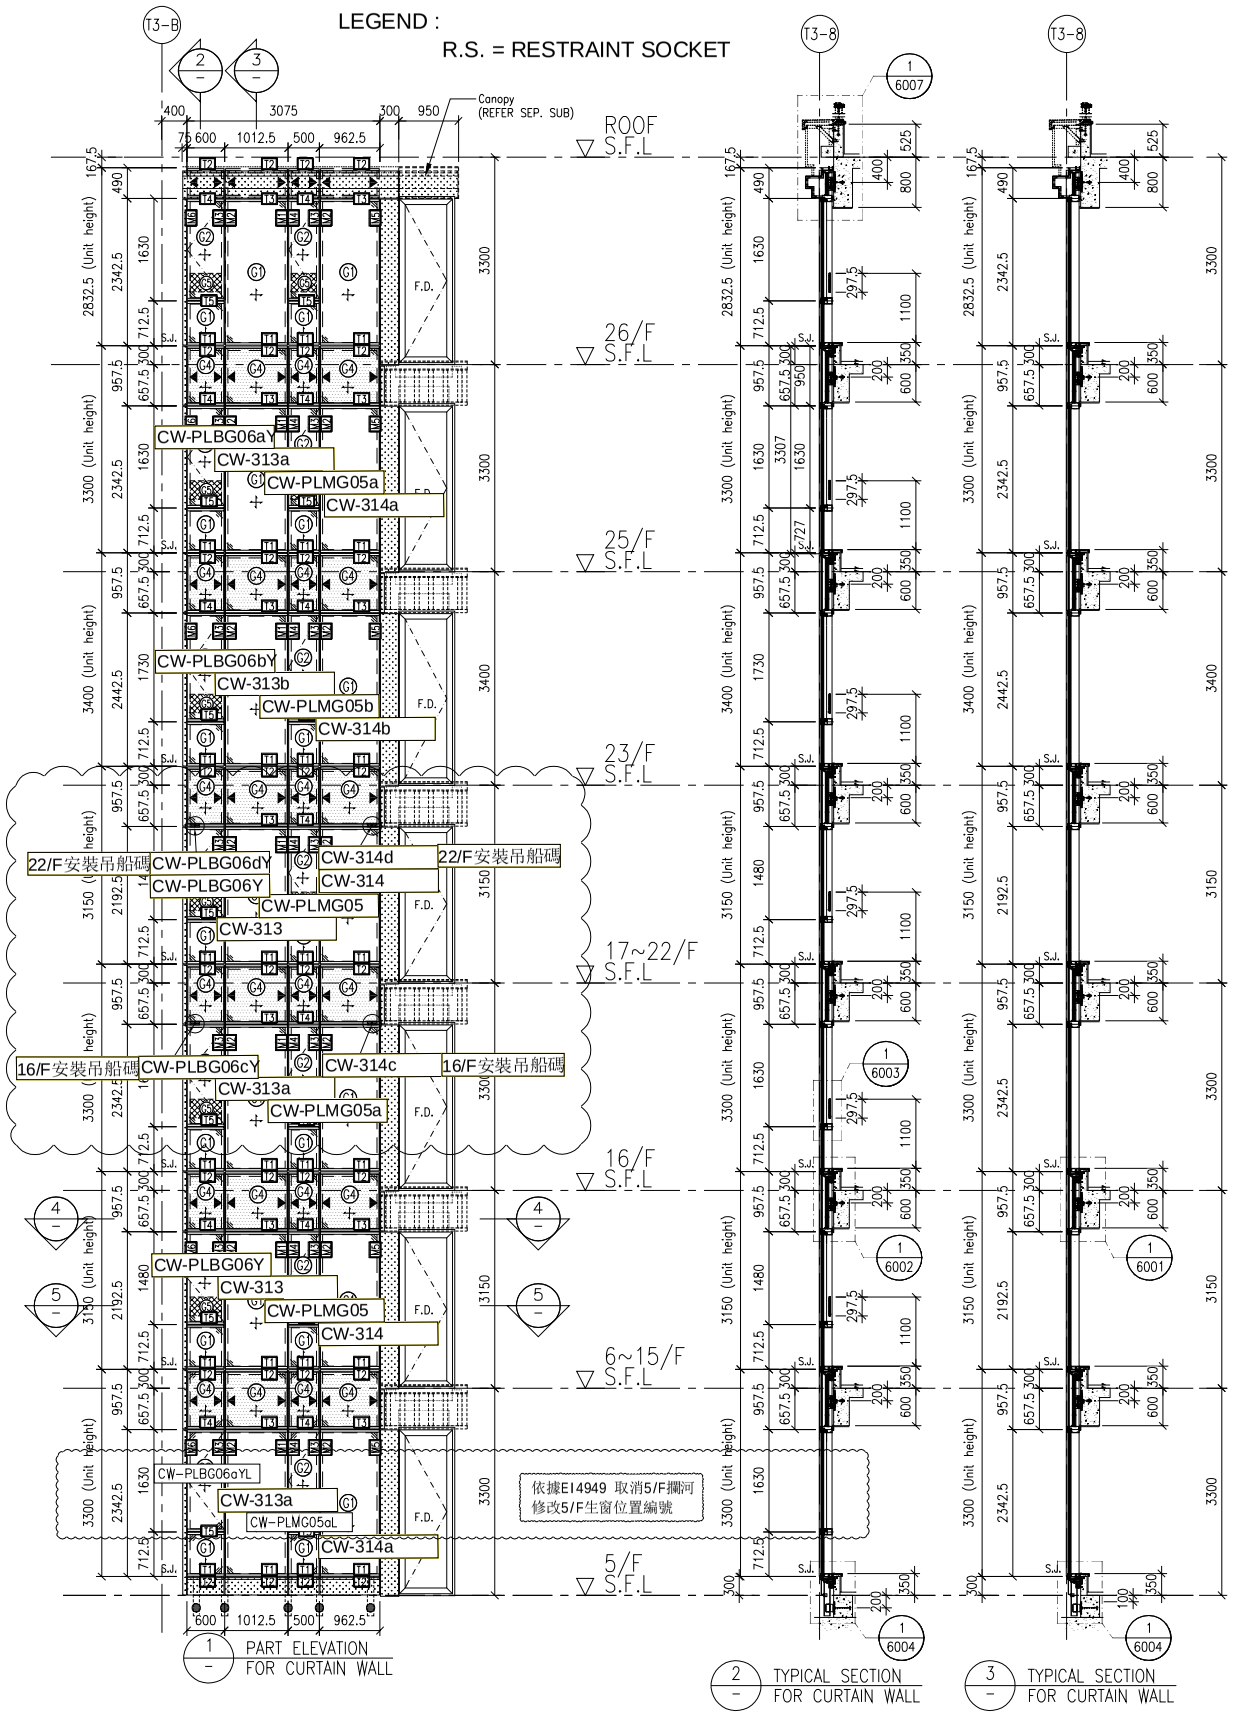


1 – PART ELEVATION FOR CURTAIN WALL


2 – TYPICAL SECTION FOR CURTAIN WALL

3 – TYPICAL SECTION FOR CURTAIN WALL

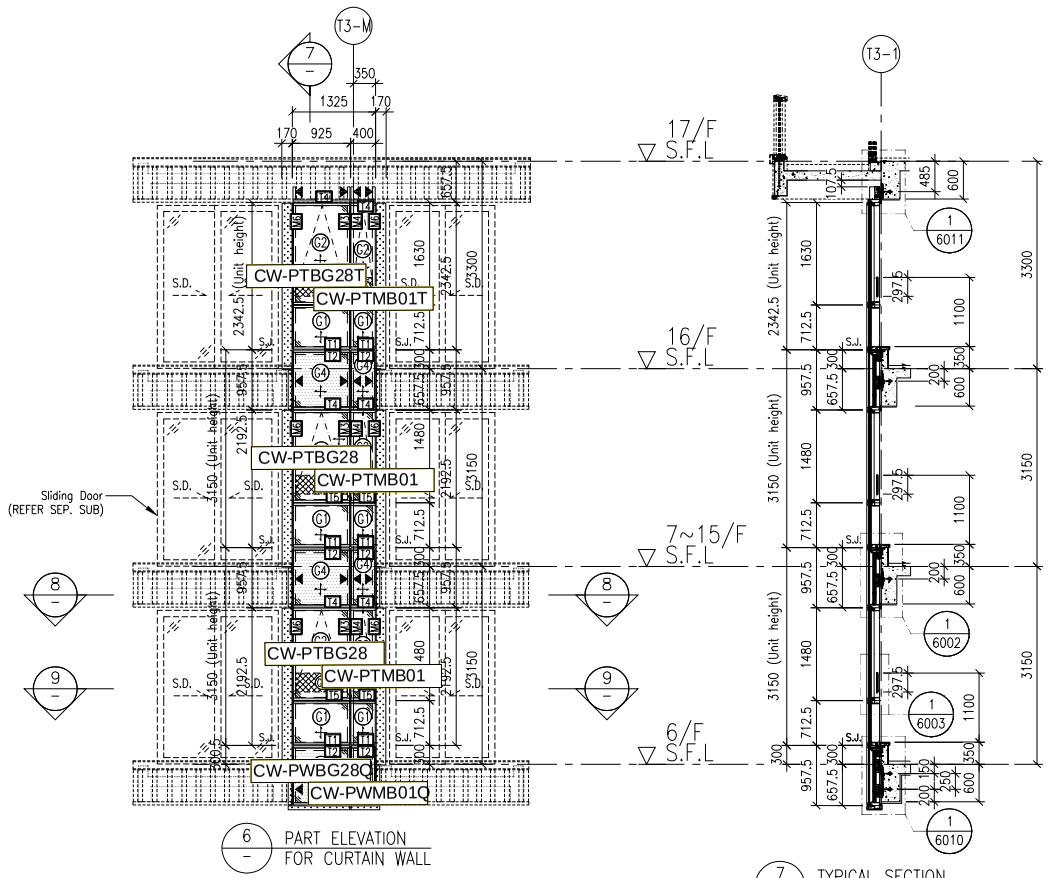



6 – PART ELEVATION FOR CURTAIN WALL


7 – TYPICAL SECTION FOR CURTAIN WALL

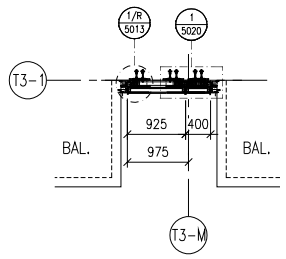



8 – PART PLAN FOR CURTAIN WALL

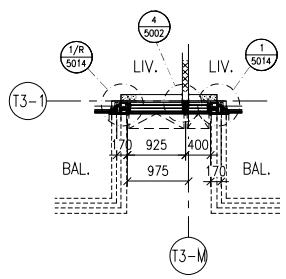


9 – PART PLAN FOR CURTAIN WALL

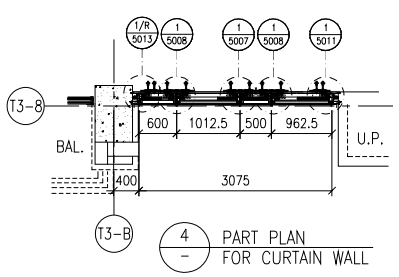


4 – PART PLAN FOR CURTAIN WALL

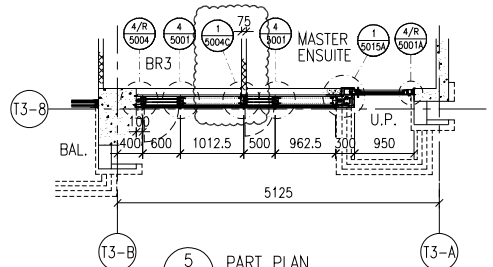


5 – PART PLAN FOR CURTAIN WALL

FLOOR LEVEL (S.F.L.)

| FLOOR | LEVEL |
|---|---|
| ROOF | +210.00 |
| 26/F | +206.70 |
| 25/F | +203.40 |
| 23/F | +200.00 |
| 22/F | +196.85 |
| 21/F | +193.70 |
| 20/F | +190.55 |
| 19/F | +187.40 |
| 18/F | +184.25 |
| 17/F | +181.10 |
| 16/F | +177.80 |
| 15/F | +174.65 |
| 12/F | +171.50 |
| 11/F | +168.35 |
| 10/F | +165.20 |
| 9/F | +162.05 |
| 8/F | +158.90 |
| 7/F | +155.75 |
| 6/F | +152.60 |
| 5/F | +149.30 |

LEGEND:

- G1 – 10mm HEAT STRENGTHENED GLASS (OUTER) + 12mm AIR SPACE +12mm THK. TEMPERED CLEAR GLASS (INNER)
- G2 – 10mm HEAT STRENGTHENED GLASS (OUTER) + 12mm AIR SPACE +10mm THK. TEMPERED CLEAR GLASS (INNER)
- P4 – 12mm THK. HEAT STRENGTHENED GLASS & 2mm THK. ALUM. BACKPAN (SPANDREL GLASS)
- G3 – 12mm THK. CLEAR TEMPERED GLASS ( INTERNAL PROTECTIVE BARRIER )
- 3mm THK. ALUM. CLADDING
- S.J. – STACK JOINT (WIND LOAD)
- AE01 – ALUM. EXTRUSION DIE NO.
- ▲ – SUPPORT POINT (WIND LOAD + DEAD LOAD)
- ● – SUPPORT POINT (WIND LOAD)

B.D. REF :

CLIENT :

**SHIMAO GROUP HOLDINGS LIMITED**

ARCHITECT : WONG TUNG & PARTNERS LIMITED ARCHITECTS & PLANNERS

MAIN CONTRACTOR : 協興建築有限公司 HIP HING CONSTRUCTION CO LTD

STRUCTURAL ENGINEER : C M WONG & ASSOCIATES LTD 黃志明建築工程師有限公司

FACADE CONSULTANT: MEINHARDT

NOTE :

1. ALL DIMENSIONS ARE IN mm.
2. ALL ELEVATIONS ARE VIEWED FROM OUTSIDE.
3. ALL DIMENSIONS TO BE VERIFIED ON SITE BEFORE FABRICATION.

LEGEND :

X1 – DETAIL MARK NO.
X001 – REFER SHEET NO.

1. F.F.L. --FINISHED FLOOR LEVEL
2. S.F.L. --STRUCTURAL FLOOR LEVEL
3. /R --REVERSED DETAIL

| NO. | DATE | REVISED | BY |
|---|---|---|---|

JOB NO. : J-853

PROJECT :
PROPOSED RESIDENTIAL DEVELOPMENT AT N.K.I.L. 6542
YIN PING ROAD
KOWLOON

TITLE :
PART ELEVATION FOR CURTAIN WALL AT TOWER 3

DATE : 05-OCT-21 | SCALE : 1:60 (A1)

DRAWN BY : LHR | CHECKED BY :


美特鋁質有限公司 MIDI ALUMINIUM FABRICATOR LTD.
Units 6-8, Sunray Industrial Centre, 1/F
610 Cha Kwo Ling Road, Kowloon
Tel:23489211-4 Fax:(852)27727666


DWG NO. : J853-SD-CW-4305 | REV. : -

EG-DWG3

美特鋁質 有限公司
MIDI Aluminium Fabricator Ltd.

| 工程號 | J853 | 地盤 | 延坪道住宅 |
|---|---|---|---|


| 圖號 | 層數 | 數量 | 總數 | 樓層 | 使用位置 |
|---|---|---|---|---|---|
| CW-PTMB22aZ | 1 | 1 | 1 | 16F | J853-SD-CW-4301 |


依據EI4825修改攔河槽高度


依據EI4949,修改樓層與數量


數據表見: CW-PTMB22aZ(2)


節點圖見: CW-PTMB22aZ(1)

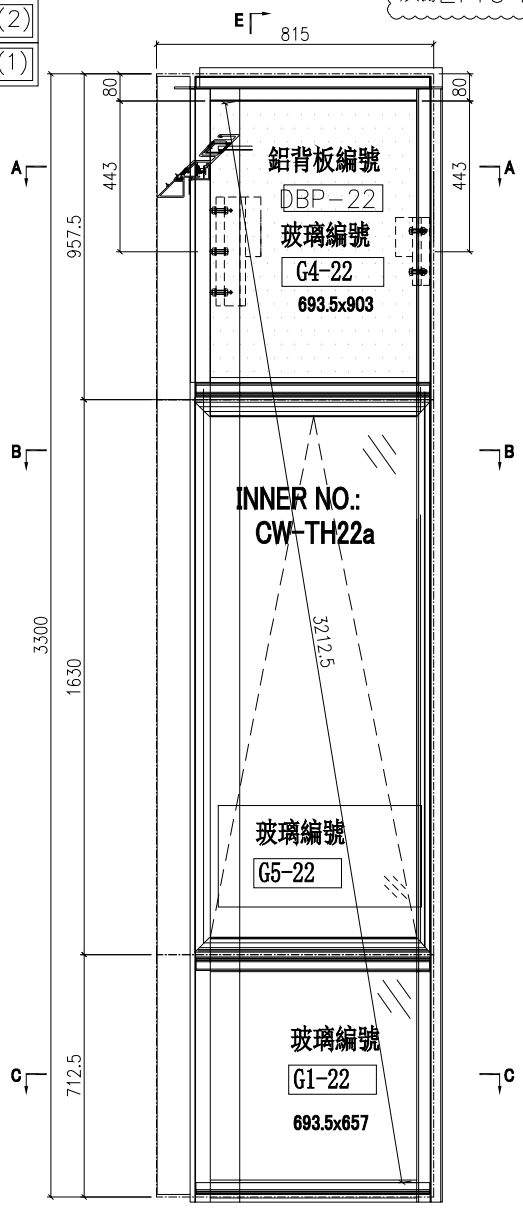

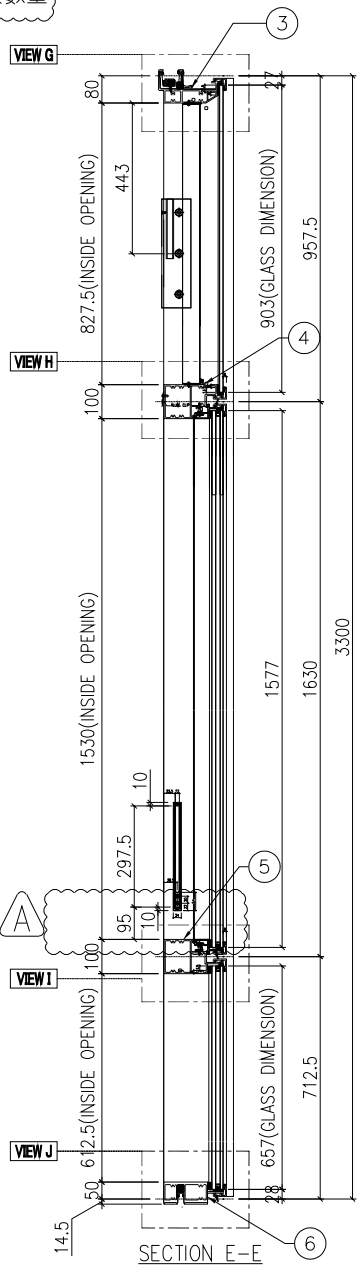
| 名稱 | 單元組裝圖 | 制圖 | 付吉寧 | 2022.05.05 | 修改 | A | B |
|---|---|---|---|---|---|---|---|
| 材料 | | 復核 | 謝永林 | 2022.05.17 | 日期 | 2022.07.14 | 2022.08.08 |
| 顏色 | JMQ213457(三塗) | 批准 | 胡哥 | | 圖號 | CW-PTMB22aZ | |

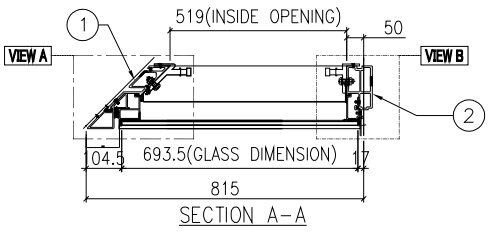EG-DWG3

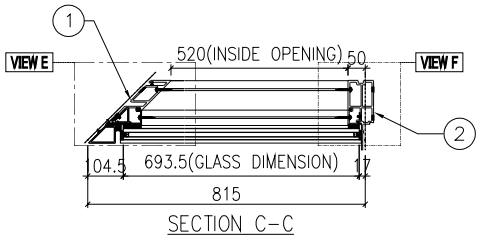美特鋁質 有限公司
MIDI Aluminium Fabricator Ltd.
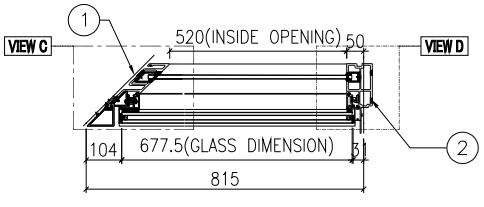
| 工程號 | J853 | 地盤 | 延坪道住宅 |
|---|---|---|---|

數據表見: CW-PTBB25aX(2)


節點圖見: CW-PTBB25aX(1)

| 圖號 | 層數 | 數量 | 總數 | 樓層 | 使用位置 |
|---|---|---|---|---|---|
| CW-PTBB25aX | 1 | 1 | 1 | 5F | J853-SD-CW-4302 |

依據EI4825修改攔河槽高度

依據EI4439-A修改分格寬度, 圖號
原圖號: CW-PTBB25a 分格寬度: 1250
更改為: CW-PTBB25aX分格寬度: 1225

依據EI4949, 5/F取消攔河

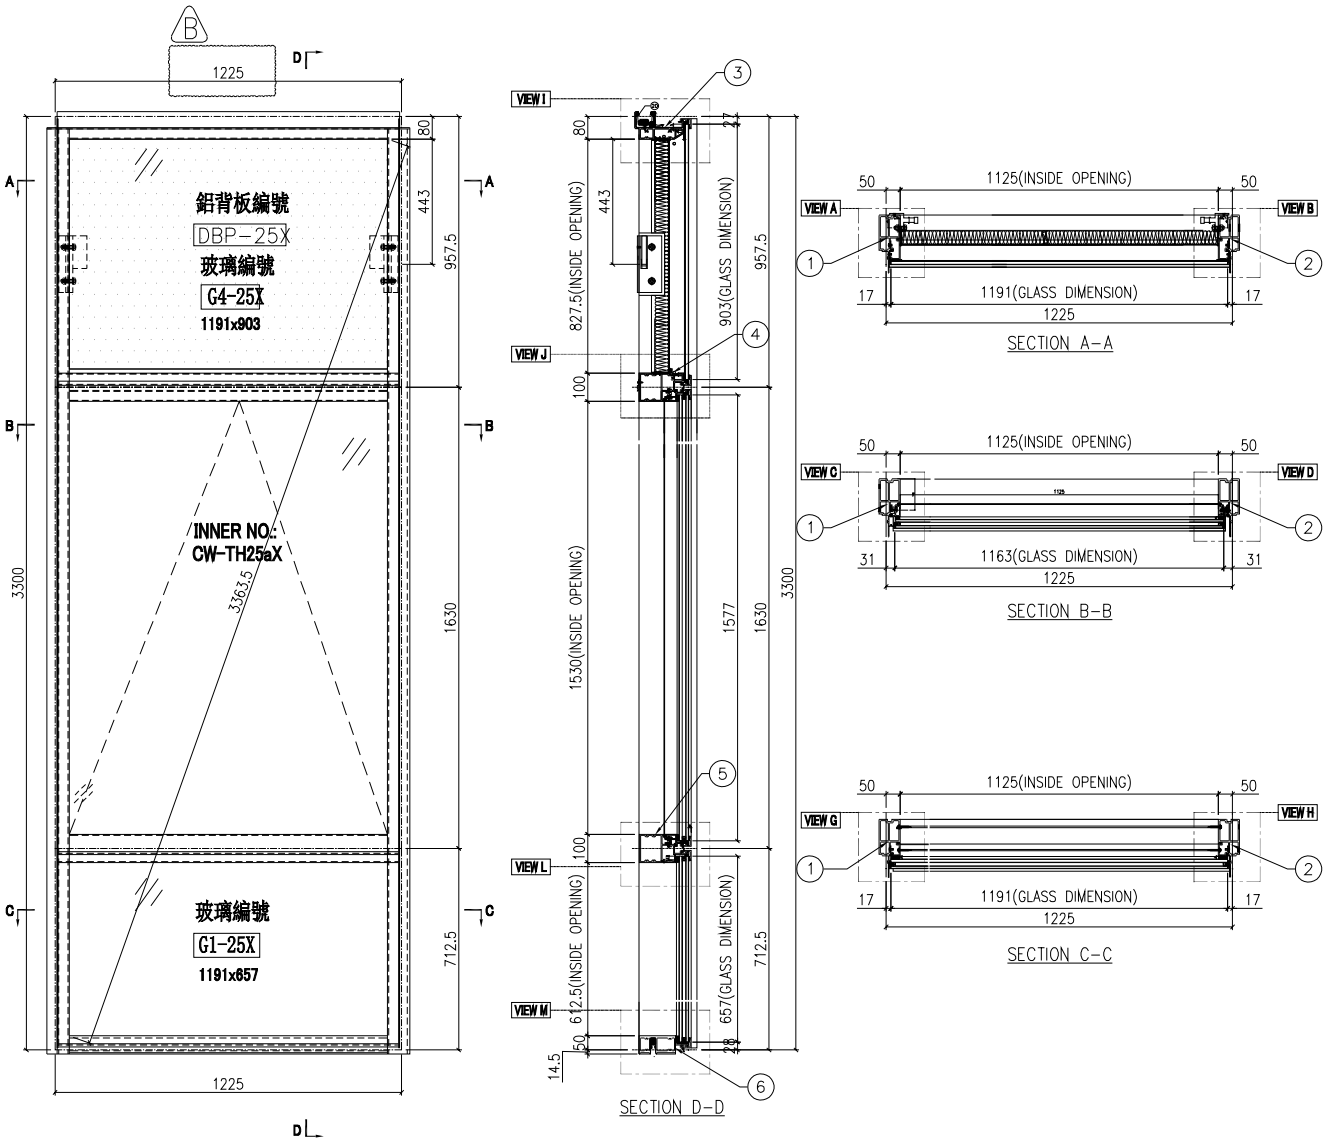


| 名稱 | 單元組裝圖 | 制圖 | 付吉寧 | 2022.05.05 | 修改 | A | B | C |
|---|---|---|---|---|---|---|---|---|
| 材料 | | 復核 | 謝永林 | 2022.05.17 | 日期 | 2022.07.14 | 2022.07.26 | 2022.08.08 |
| 顏色 | JMQ213457(三塗) | 批准 | 胡哥 | | 圖號 | CW-PTBB25aX | | |

EG-DWG3

美特鋁質 有限公司
MIDI Aluminium Fabricator Ltd.


| 工程號 | J853 | 地盤 | 延坪道住宅 |
|---|---|---|---|

使用位置
J853-SD-CW-4302

依據EI4949,5F取消攔河

數據表見: CW-PTBB25aX(2)

大樣圖見: CW-PTBB25aX

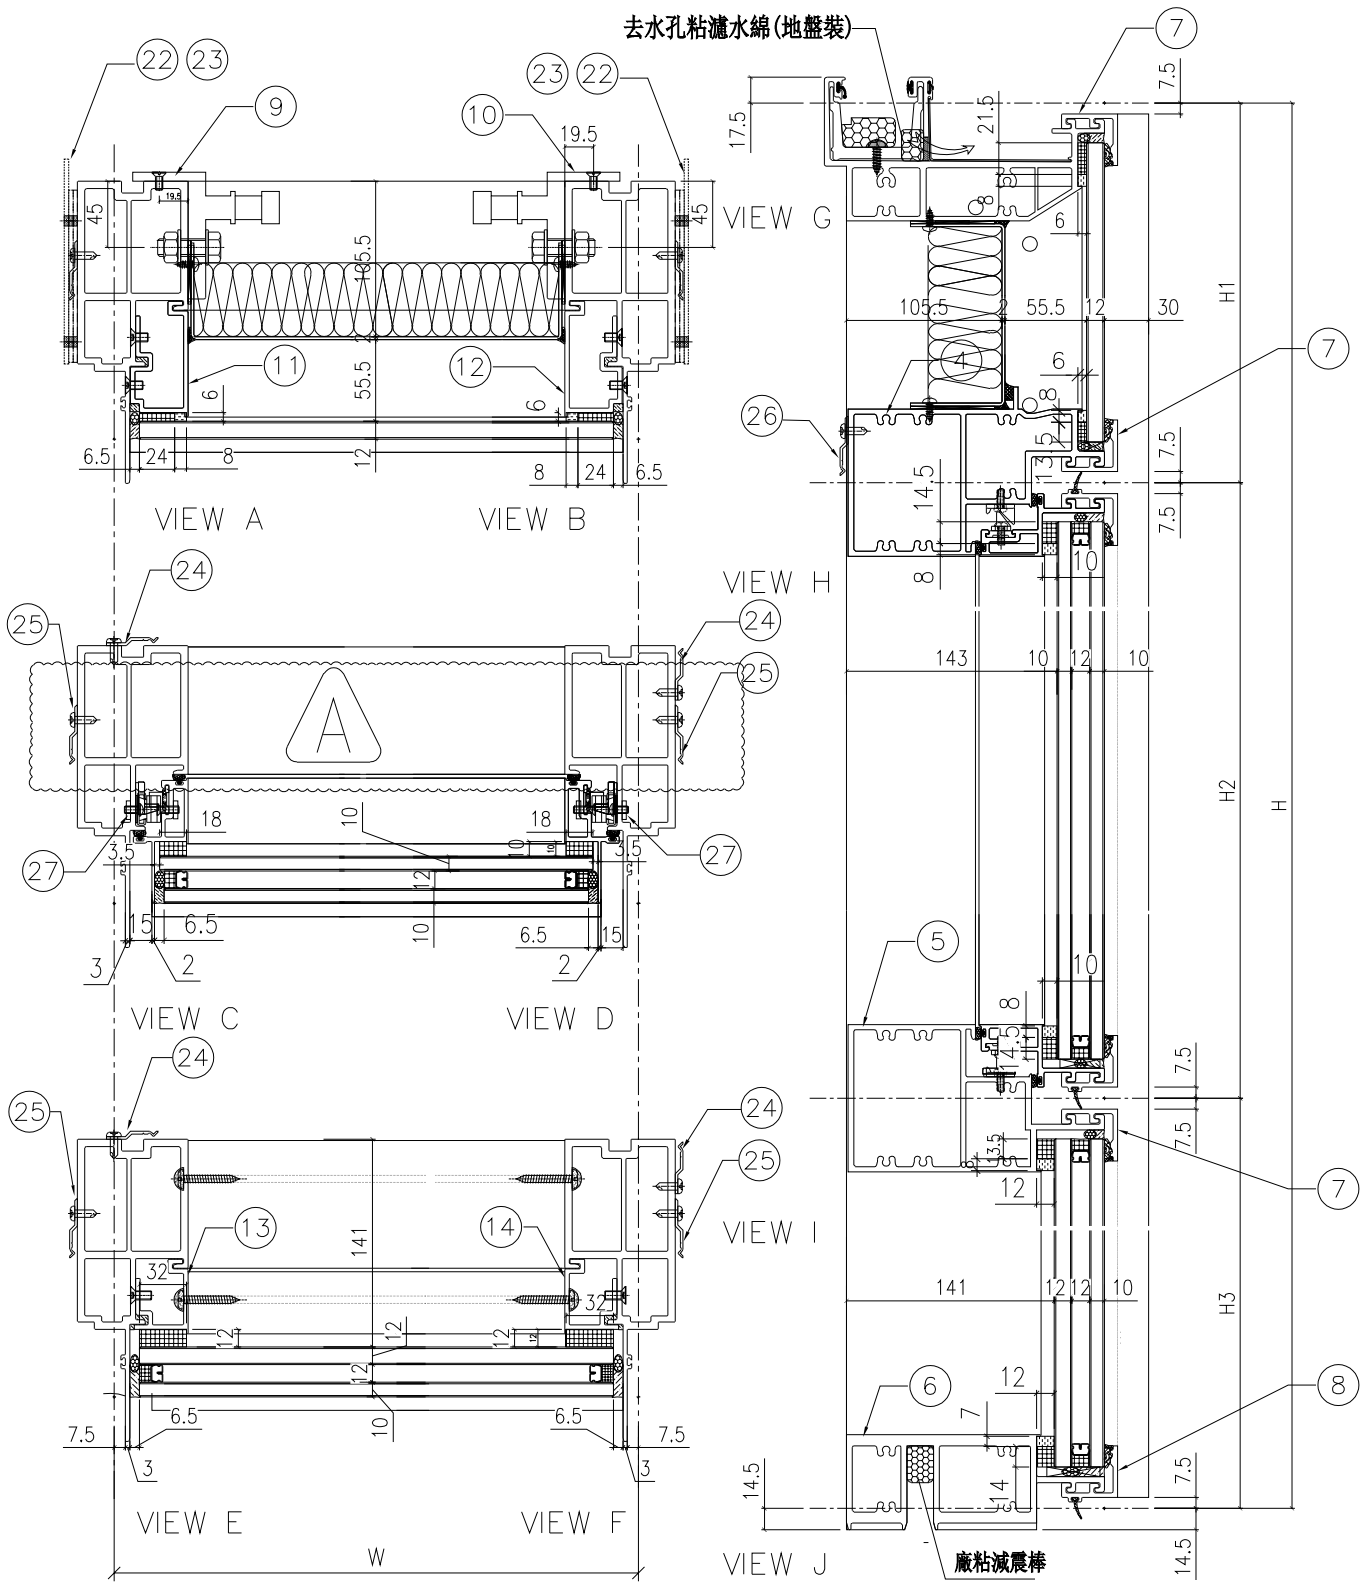


| 名稱 | 單元組裝圖 | 制圖 | 付吉寧 | 2022.05.05 | 修改 | A | | |
|---|---|---|---|---|---|---|---|---|
| 材料 | | 復核 | 謝永林 | 2022.05.17 | 日期 | 2022.08.08 | | |
| 顏色 | JMQ213457(三塗) | 批准 | 胡哥 | | 圖號 | CW-PTBB25aX(1) | | |

EG-DWG3

美特鋁質 有限公司
MIDI Aluminium Fabricator Ltd.

依據EI-4878 修改邊企Z字碼型號
原圖號UN-03-02，改為UN-01

依據EI4439-A 修改分格寬度
原分格寬度: 1250mm 改為1225mm

組裝圖見: CW-PTBB25aX(1)

大樣圖見: CW-PTBB25aX

B 依據EI4949,5F 取消攔河
修改企料編號

| 工程號 | J853 | 地盤 | 延坪道住宅 |
|---|---|---|---|

| 1225 | | 3300 | 957.5 | 1630 | 712.5 | | |
|---|---|---|---|---|---|---|---|
| 序號 | 名稱 | 加工圖號 B | 數量 | 長度 | 備註 | 模號 |
| 1 | 生邊企 | X85976-04cL | 1 | 3307 | | X85976 |
| 2 | 生邊企 | X85976-01cTR | 1 | 3307 | | X85976 |
| 3 | 頂橫 | X85982-03-25X | 1 | 1275 | | X85982 |
| 4 | 上梗下生中橫 | X85984-03-25X | 1 | 1202 | | X85984 |
| 5 | 上生下梗中橫 | X85985-03-25X | 1 | 1202 | | X85985 |
| 6 | 底橫 | X85981-03-25X | 1 | 1202 | | X85981 |
| 7 | 扣蓋（頂） | X85989-03-25X | 3 | 1203 | | X85989 |
| 8 | 扣蓋（底） | X85988-03-25X | 1 | 1203 | | X85988 |
| 9 | 掛碼 | KM-GM01 | 1 | 200 | | X85998 |
| 10 | 掛碼 | KM-GM02 | 1 | 200 | | X85998 |
| 11 | 單玻骨 | UN-BM2 | 1 | 862.5 | | X85987 |
| 12 | 單玻骨 | UN-BM2R | 1 | 862.5 | | X85987 |
| 13 | 雙玻骨 | UN-DM2 | 1 | 611.5 | | X85990 |
| 14 | 雙玻骨 | UN-DM2R | 1 | 611.5 | | X85990 |
| 22 | 擋水巴 | SS-04 | 4 | 112 | | 3mm鋁板 |
| 23 | 擋水巴 | SS-05 | 2 | 139 | | 3mm鋁板 |
| 24 | Z字碼 | UN-Z02 | 16 | 50 | | |
| 25 | Z字碼 | UN-Z01 | 22 | 50 | | |
| 26 | Z字碼 | UN-Z01 | 4 | 50 | | |
| 27 | 24″扇撐加力巴 | SS-03 | 2 | 582 | | |
| | | | | | | |
| | | | | | | |

A

| 配件清單名稱 | 顏色 | 數量 | 備注 | 配件清單名稱 | 顏色 | 數量 | 備注 |
|---|---|---|---|---|---|---|---|
| #10x5/8"圓頭鋼牙 | A4-70 | 14 | 修背板用(300mmC/C) | 3/16x1/2"平頭機絲 | A4-70 | 24 | 修夾巴,3粒/支 |
| #14x1-1/2"圓頭鋼牙 | A4-70 | 40 | 修橫料 | M5x12mm平頭機絲 | A4-70 | 8 | 修攔河槽及鋁角 |
| M6x12mm平頭機絲 | A4-70 | 12 | 修企料單玻璃骨 | 2021-AA 24"東城產扇撐 | 304不鏽鋼 | 2 | TH生窗用 |
| M6x12mm平頭機絲 | A4-70 | 6 | 修企料雙玻璃骨 | 2031-G(帶鑰匙)10"限位撐 | 304不鏽鋼 | 2 | TH窗用(2只/窗) |
| M5x12mm平頭機絲 | A4-70 | 4 | 固定掛碼到企料上 | 東城202-18轉角器 | 鋅合金 | 2 | TH窗用(2只/窗) |
| M12x40mm六角螺栓 | A4-70 | 4 | 企料鋁碼用(配1螺母,1平介,1彈介) | 853-CZ1窗占 | 黑色 | 2 | TH窗1只/玉 |
| M5x12mm圓頭綱絲 | A4-70 | 0 | 修套心 | 853-CZ2窗占 | 黑色 | 2 | TH窗1只/玉 |
| 3/16x5/8"圓頭機絲 | A4-70 | 8 | 修扇撐於玉上(5粒/只) | 俊華J076A(大)/J077A(小)扣碼 | 不鏽鋼 | 2 | TH窗用(2組/窗) |
| 3/16"x1/4"平頭機絲 | A4-70 | 4 | 修加力巴 | 駿華T004鎖扣(夾巴) | 鋅合金 | 8 | TH6個/窗 |
| 3/16x3/8"圓頭機絲 | A4-70 | 10 | 修扇撐於框上 | 東成鎖點202-06(12.5mm高) | 304不鏽鋼 | 6 | TH4個/窗(企料用) |
| 3/16x3/8"圓頭機絲 | A4-70 | 8 | 修限位撐 | 俊華J047鎖點 (14.5mm高) | 304不鏽鋼 | 2 | TH2個/窗(橫料用) |
| 3/16x1/2"圓頭機絲 | A4-70 | 8 | 用於收扣碼 | 2026-010A(無蓋) | JMQ213457(三塗) | 1 | TH窗用(1只/窗) |
| 3/16x1/2"圓頭機絲 | A4-70 | 4 | 窗占用 | #10x5/8"圓頭鋼牙 | A4-70 | 32 | 修Z字碼 |
| 3/16x3/8"平頭機絲 | A4-70 | 16 | 組裝窗玉用 | #10x5/8"圓頭鋼牙 | A4-70 | 44 | 2只/窗(修Z字碼) |

| 名稱 | 單元組裝圖 | 制圖 | 付吉寧 | 2022.05.05 | 修改 | A | B |
|---|---|---|---|---|---|---|---|
| 材料 | | 復核 | 謝永林 | 2022.05.17 | 日期 | 2022.07.26 | 2022.08.08 |
| 顏色 | JMQ213457(三塗) | 批准 | 胡哥 | | 圖號 | CW-PTBB25aX(2) | |

EG-DWG3

美特鋁質 有限公司
MIDI Aluminium Fabricator Ltd.

| 工程號 | J853 | 地盤 | 延坪道住宅 |
|---|---|---|---|


數據表見: CW-PLBG06aX(2)


節點圖見: CW-PLBG06aX(1)

| 圖號 | 層數 | 數量 | 總數 | 樓層 | 使用位置 |
|---|---|---|---|---|---|
| CW-PLBG06aX | 1 | 1 | 1 | 5F | J853-SD-CW-4302 |


依據EI4825修改攔河槽高度

依據EI4949,5F取消攔河

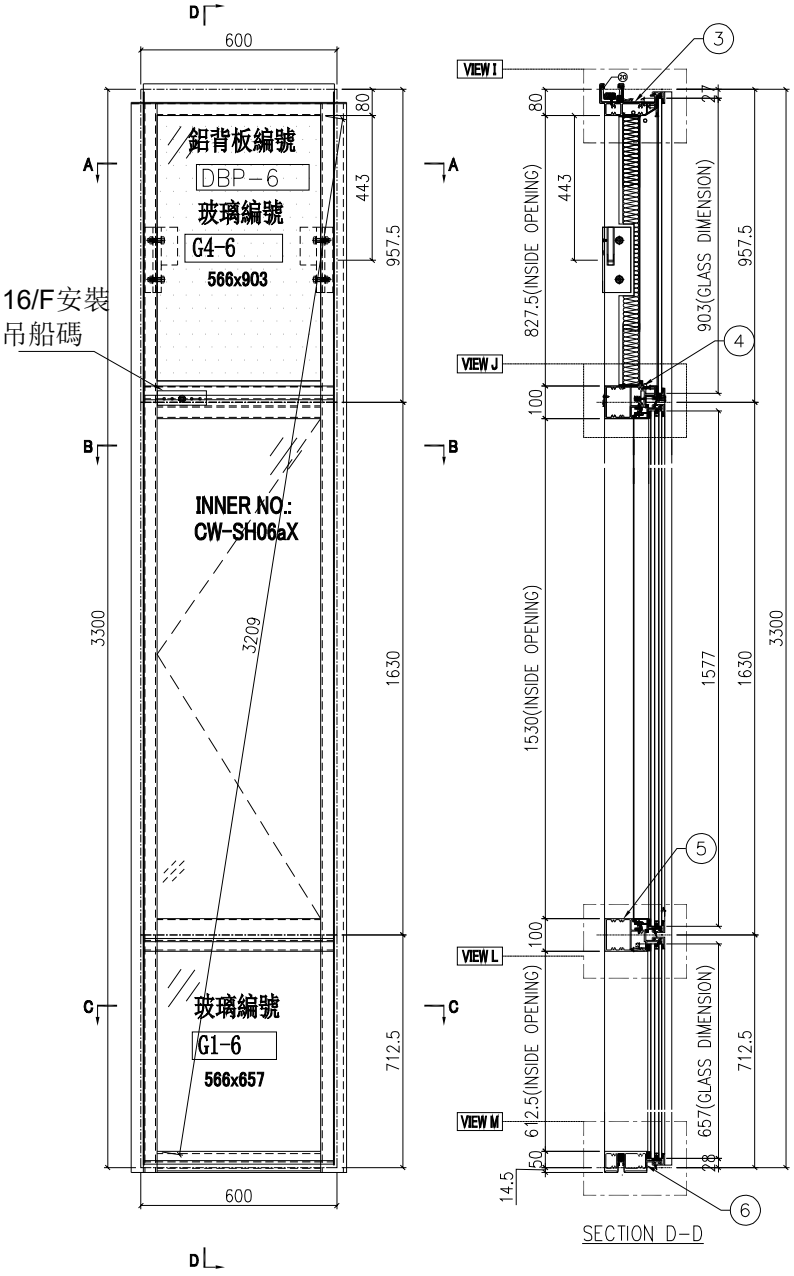


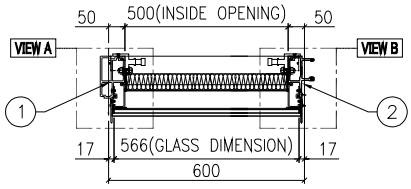
SECTION A-A

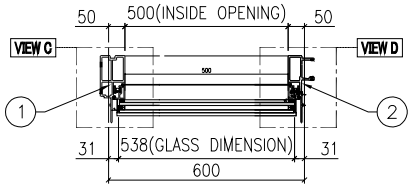


SECTION B-B

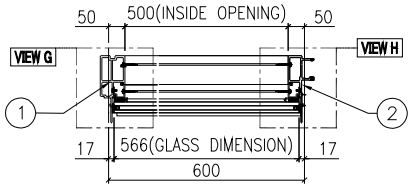


SECTION C-C

| 名稱 | 單元組裝圖 | 制圖 | 付吉寧 | 2022.05.05 | 修改 | A | B |
|---|---|---|---|---|---|---|---|
| 材料 | | 復核 | 謝永林 | 2022.05.17 | 日期 | 2022.07.14 | 2022.08.08 |
| 顏色 | JMQ213457(三塗) | 批准 | 胡哥 | | 圖號 | CW-PLBG06aX | |

EG-DWG3


美特鋁質 有限公司
MIDI Aluminium Fabricator Ltd.

| 工程號 | J853 | 地盤 | 延坪道住宅 |
|---|---|---|---|

使用位置
J853-SD-CW-4302

數據表見: CW-PLBG06aX(2)
大樣圖見: CW-PLBG06aX

依據E14949,5F 取消攔河

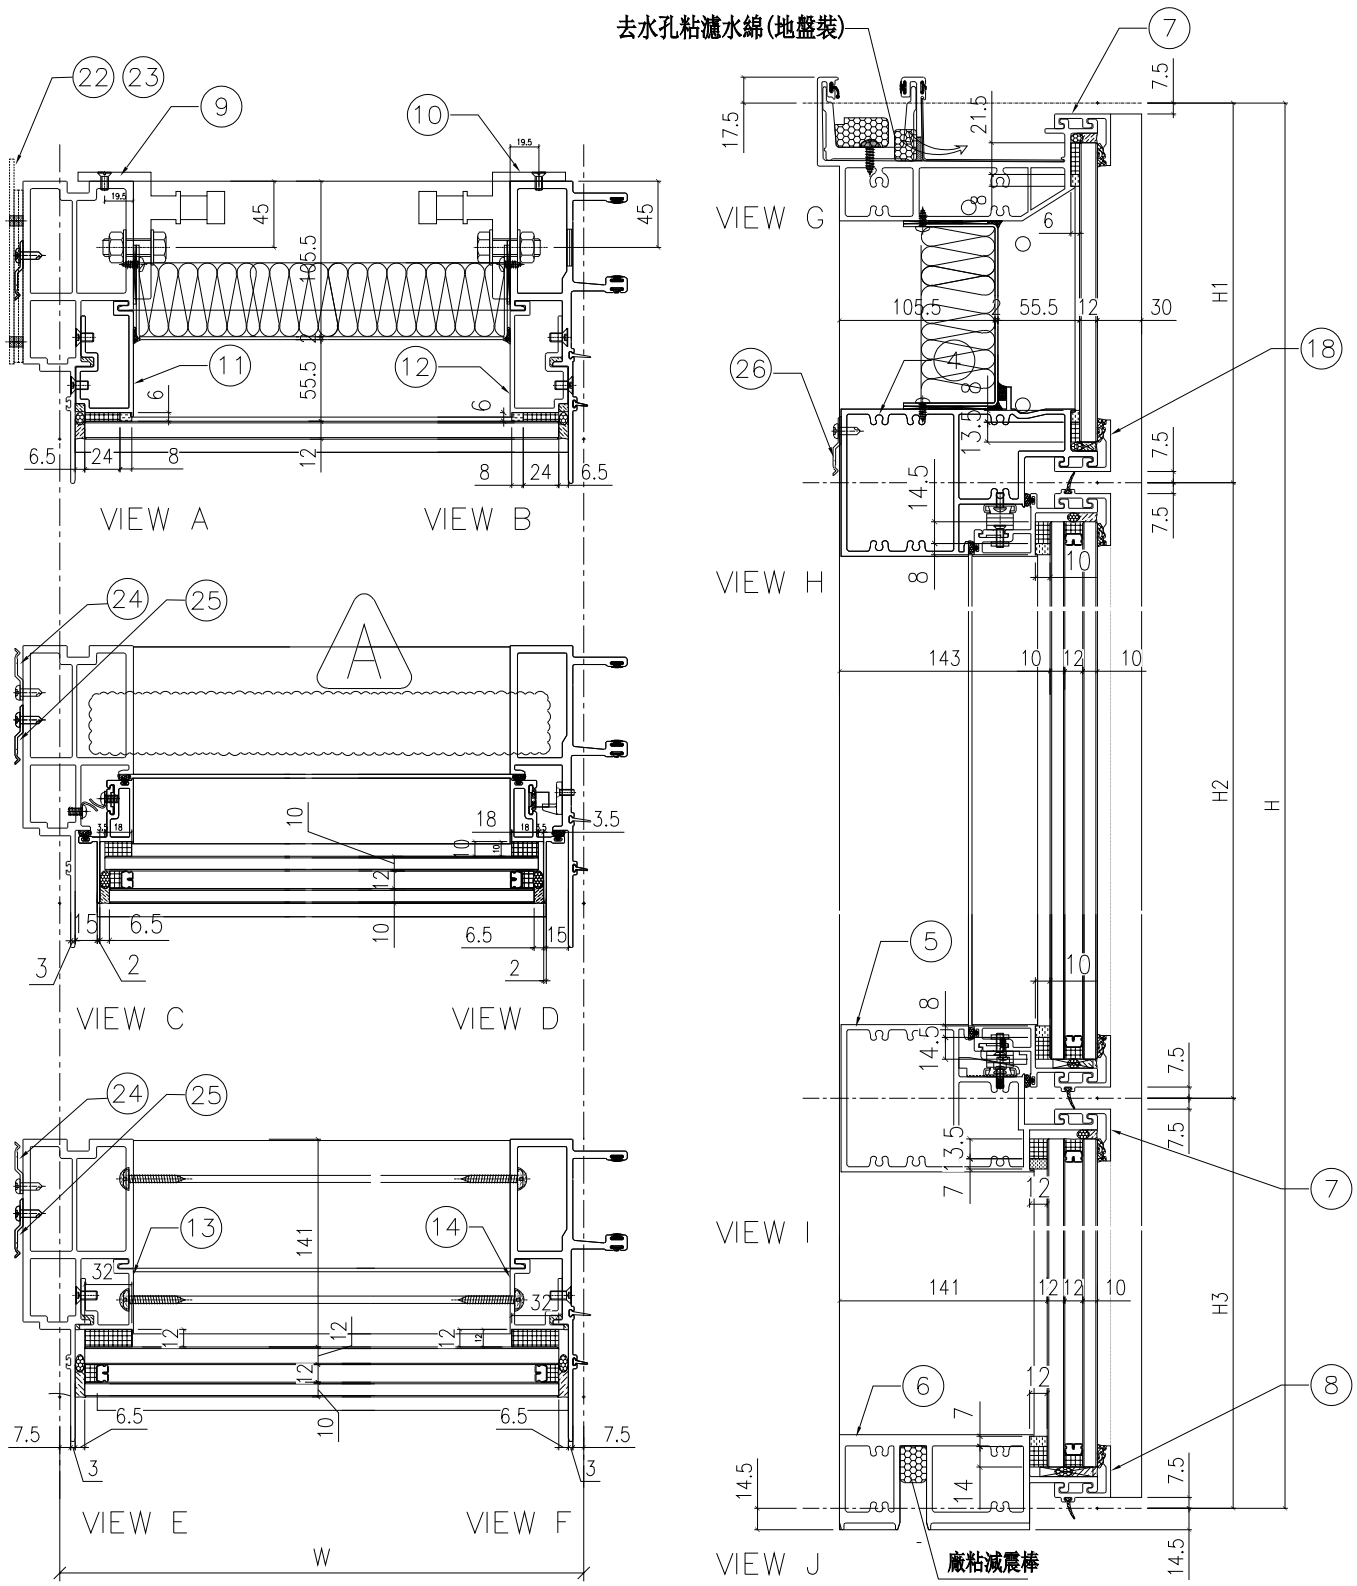


| 名稱 | 單元組裝圖 | 制圖 | 付吉寧 | 2022.05.05 | 修改 | A | | |
|---|---|---|---|---|---|---|---|---|
| 材料 | | 復核 | 謝永林 | 2022.05.17 | 日期 | 2022.08.08 | | |
| 顏色 | JMQ213457(三塗) | 批准 | 胡哥 | | 圖號 | CW-PLBG06aX(1) | | |

EG-DWG3

美特鋁質 有限公司
MIDI Aluminium Fabricator Ltd.

| 工程號 | J853 | 地盤 | 延坪道住宅 |
|---|---|---|---|

使用位置: J853-SD-CW-4302

依據E1-4878 修改邊企Z字碼型號
原圖號UN-03-02，改為UN-01

組裝圖見: CW-PLBG06aX(1)

大樣圖見: CW-PLBG06aX

依據E1 4949,5F 取消攔河
修改企料編號

| 分格W | 分格H | 分格H1 | 分格H2 | 分格H3 | | |
|---|---|---|---|---|---|---|
| 600 | 3300 | 957.5 | 1630 | 712.5 | | |

| 序號 | 名稱 | 加工圖號 | 數量 | 長度 | 備註 | 模號 |
|---|---|---|---|---|---|---|
| 1 | 生邊企 | X85976-07c | 1 | 3307 | | X85976 |
| 2 | 生公企 | X85973-03c | 1 | 3307 | | X85973 |
| 3 | 頂橫 | X85982-03R-06 | 1 | 617.5 | | X85982 |
| 4 | 上梗下生中橫 | X85984-03L-06 | 1 | 577 | | X85984 |
| 5 | 上生下梗中橫 | X85985-03L-06 | 1 | 577 | | X85985 |
| 6 | 底橫 | X85981-03-06 | 1 | 577 | | X85981 |
| 7 | 扣蓋（頂） | X85989-03-06 | 2 | 578 | | X85989 |
| 8 | 扣蓋（底） | X85988-03-06 | 1 | 578 | | X85988 |
| 9 | 掛碼 | KM-GM01 | 1 | 200 | | X85998 |
| 10 | 掛碼 | KM-GM02 | 1 | 200 | | X85998 |
| 11 | 單玻骨 | UN-BM2 | 1 | 862.5 | | X85987 |
| 12 | 單玻骨 | UN-BM2R | 1 | 862.5 | | X85987 |
| 13 | 雙玻骨 | UN-DM2 | 1 | 611.5 | | X85990 |
| 14 | 雙玻骨 | UN-DM2R | 1 | 611.5 | | X85990 |
| 18 | 扣蓋（吊船） | X85989-01-06dL | 1 | 578 | | X85989 |
| 22 | 擋水巴 | SS-04 | 2 | 112 | | 3mm鋁板 |
| 23 | 擋水巴 | SS-05 | 1 | 139 | | 3mm鋁板 |
| 24 | Z字碼 | UN-Z02 | 8 | 50 | | |
| 25 | Z字碼 | UN-Z01 | 11 | 50 | | |
| 26 | Z字碼 | UN-Z01 | 2 | 50 | | |

| 配件清單名稱 | 顏色 | 數量 | 備注 | 配件清單名稱 | 顏色 | 數量 | 備注 |
|---|---|---|---|---|---|---|---|
| #10x5/8"圓頭鋼牙 | A4-70 | 16 | 修背板用(300mmC/C) | 3/16x1/2"平頭機絲 | A4-70 | 12 | 修夾巴,3粒/支 |
| #14x1-1/2"圓頭鋼牙 | A4-70 | 40 | 修橫料 | M5x12mm平頭機絲 | A4-70 | 8 | 修攔河槽及鋁角 |
| M6x12mm平頭機絲 | A4-70 | 12 | 修企料單玻璃骨 | 2022-SH16"東城產扇撐(左) | 304不鏽鋼 | 1 | SH生窗用 |
| M6x12mm平頭機絲 | A4-70 | 6 | 修企料雙玻璃骨 | 2022-SH16"東城產扇撐(右) | 304不鏽鋼 | 1 | SH生窗用 |
| M5x12mm平頭機絲 | A4-70 | 4 | 固定掛碼到企料上 | 853-CZ1窗占 | 黑色 | 1 | SH窗1只/玉 |
| M12x40mm六角螺栓 | A4-70 | 4 | 企料鋁碼用(配1螺母,1平介,1彈介) | 853-CZ2窗占 | 黑色 | 1 | SH窗1只/玉 |
| M5x12mm圓頭綱絲 | A4-70 | 0 | 修套心 | TC903扣碼 | 不鏽鋼 | 4 | SH窗4個 |
| 3/16x5/8"圓頭機絲 | A4-70 | 10 | 修扇撐於玉上(5粒/只) | 837-CWH-K2 | 不鏽鋼 | 4 | SH窗4個 |
| 3/16"x1/4"平頭機絲 | A4-70 | 4 | 修加力巴 | 駿華T004鎖扣(夾巴) | 鋅合金 | 4 | SH4個/窗 |
| 3/16x3/8"圓頭機絲 | A4-70 | 10 | 修扇撐於框上 | 駿華J047鎖點(13mm高) | 304不鏽鋼 | 4 | SH4個/窗 |
| 3/16x1/2"圓頭機絲 | A4-70 | 16 | 用於收扣碼 | 2026-010A(無蓋) | JMQ213457(三塗) | 1 | SH窗用(1只/窗) |
| 3/16x1/2"圓頭機絲 | A4-70 | 1 | 窗占用 | #10x5/8"圓頭鋼牙 | A4-70 | 22 | 修Z字碼 |
| 3/16x3/8"平頭機絲 | A4-70 | 16 | 組裝窗玉用 | #10x5/8"圓頭鋼牙 | A4-70 | 20 | 2只/窗(修Z字碼) |

| 名稱 | 單元組裝圖 | 制圖 | 付吉寧 | 2022.05.05 | 修改 | A | B | |
|---|---|---|---|---|---|---|---|---|
| 材料 | | 復核 | 謝永林 | 2022.05.17 | 日期 | 2022.07.26 | 2022.08.08 | |
| 顏色 | JMQ213457(三塗) | 批准 | 胡哥 | | 圖號 | CW-PLBG06aX(2) | | |

EG-DWG3

美特鋁質 有限公司
MIDI Aluminium Fabricator Ltd.

| 工程號 | J853 | 地盤 | 延坪道住宅 |
|---|---|---|---|


數據表見: CW-PLBG06aY(2)

節點圖見: CW-PLBG06aY(1)


| 圖號 | 層數 | 數量 | 總數 | 樓層 | 使用位置 |
|---|---|---|---|---|---|
| CW-PLBG06aY | 1 | 1 | 1 | 25F | J853-SD-CW-4305 |

依據EI4825修改攔河槽高度 B


依據EI4949,修改樓層與數量

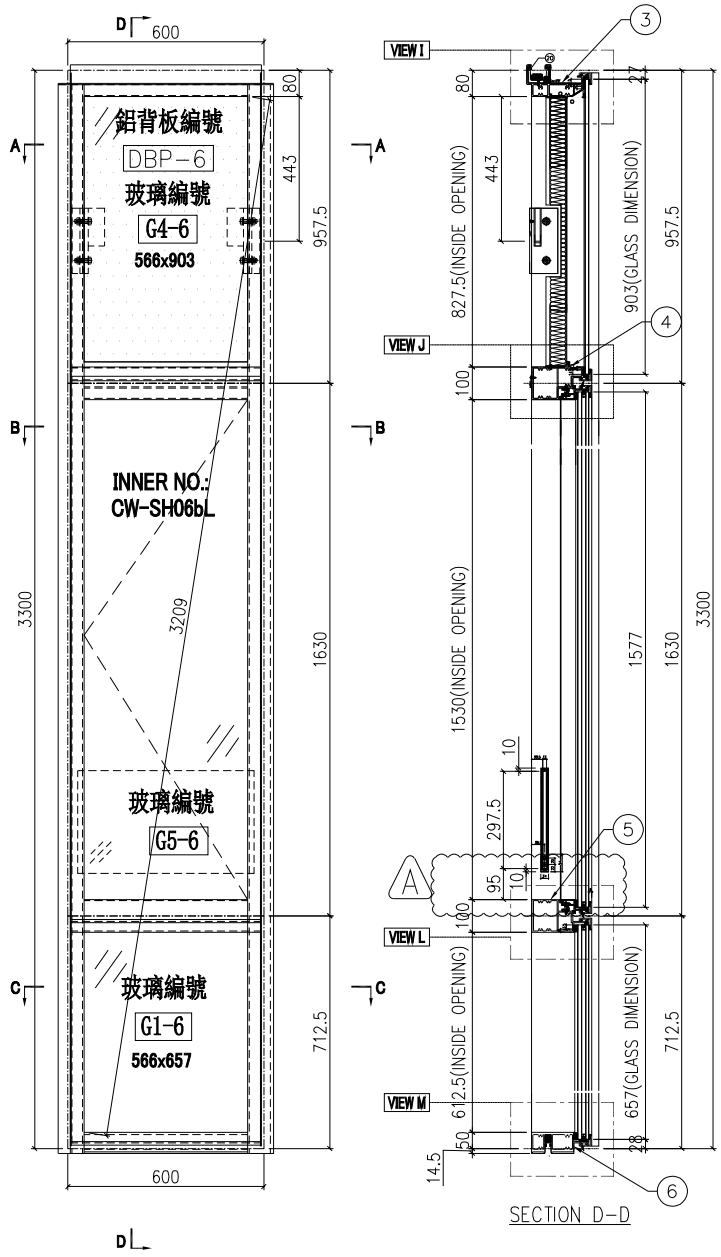



SECTION D-D

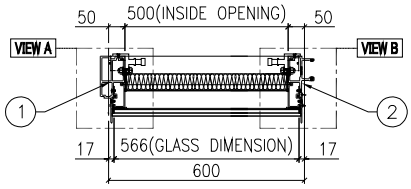


SECTION A-A

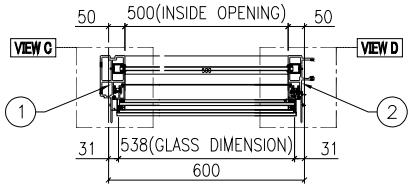


SECTION B-B

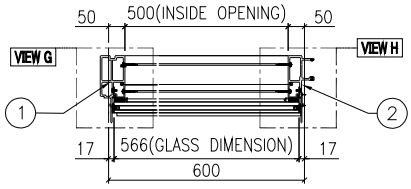


SECTION C-C

| 名稱 | 單元組裝圖 | 制圖 | 付吉寧 | 2022.05.05 | 修改 | A | B |
|---|---|---|---|---|---|---|---|
| 材料 | | 復核 | 謝永林 | 2022.05.17 | 日期 | 2022.07.14 | 2022.08.08 |
| 顏色 | JMQ213457(三塗) | 批准 | 胡哥 | | 圖號 | CW-PLBG06aY | |

EG-DWG3

美特鋁質 有限公司
MIDI Aluminium Fabricator Ltd.

| 工程號 | J853 | 地盤 | 延坪道住宅 |
|---|---|---|---|

數據表見: CW-PTBG16a(2)


節點圖見: CW-PTBG16a(1)

| 圖號 | 層數 | 數量 | 總數 | 樓層 | 使用位置 |
|---|---|---|---|---|---|
| CW-PTBG16a | 2 | 1 | 2 | 16F,25F | J853-SD-CW-4304A |

依據EI4825修改攔河槽高度

依據EI-4878 修改邊企Z字碼型號
原圖號UN-03-02,改為UN-01


依據EI4949,修改樓層與數量 (B)

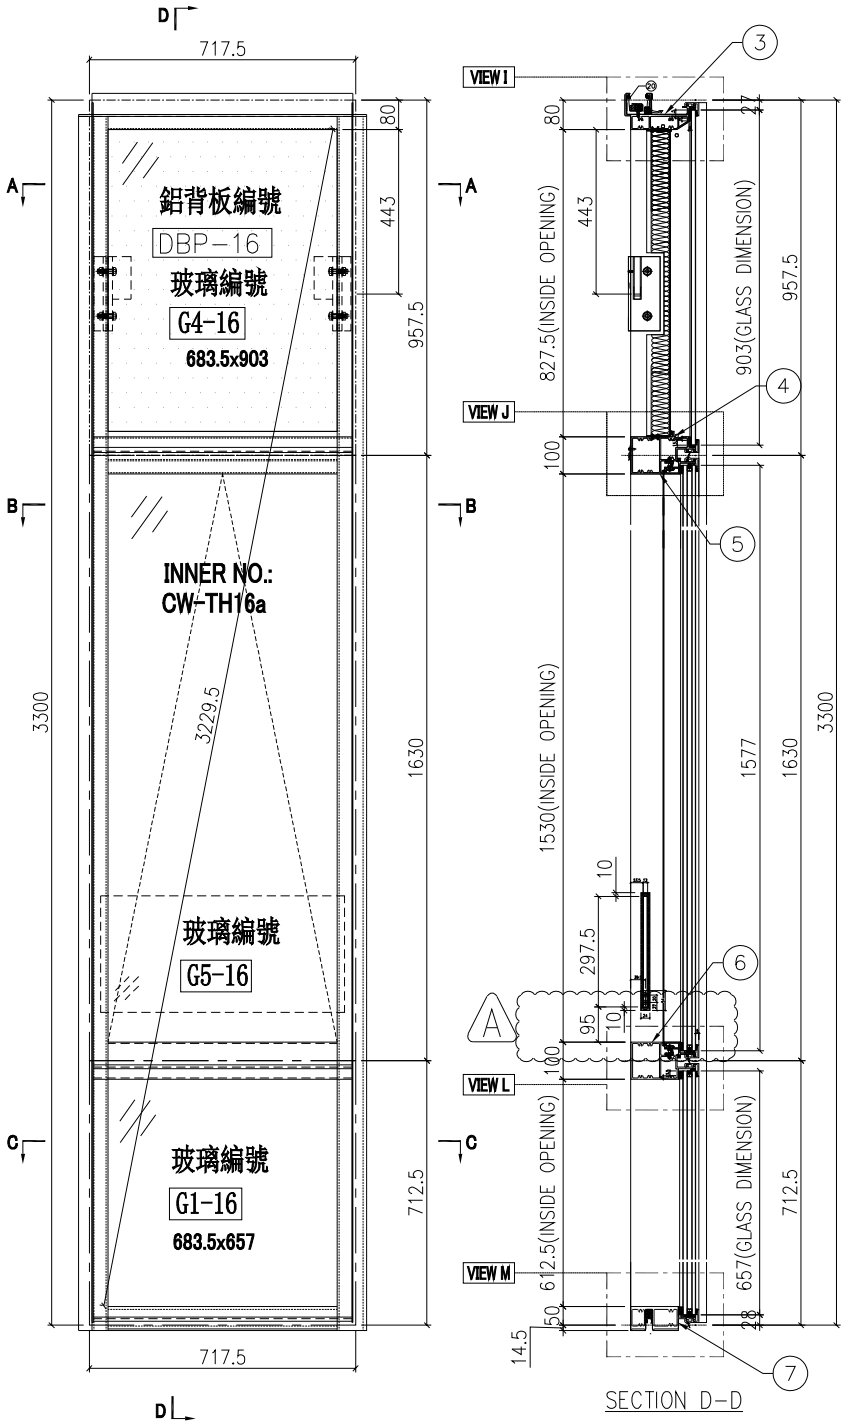







SECTION D-D

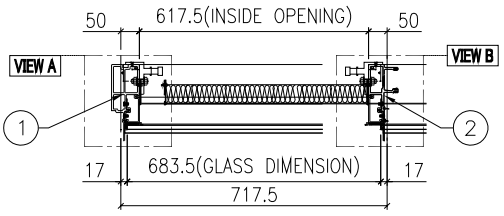


SECTION A-A

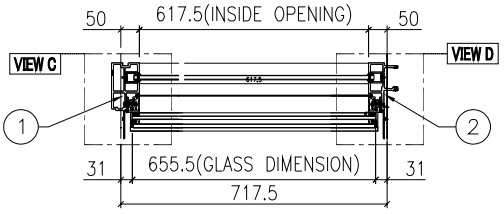


SECTION B-B

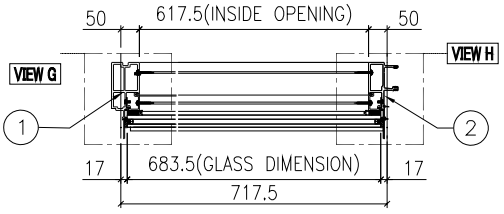


SECTION C-C

| 名稱 | 單元組裝圖 | 制圖 | 付吉寧 | 2022.05.05 | 修改 | A | B |
|---|---|---|---|---|---|---|---|
| 材料 | | 復核 | 謝永林 | 2022.05.17 | 日期 | 2022.07.14 | 2022.08.08 |
| 顏色 | JMQ213457(三塗) | 批准 | 胡哥 | | 圖號 | CW-PTBG16a | |

EG-DWG3

美特鋁質 有限公司
MIDI Aluminium Fabricator Ltd.

| 工程號 | J853 | 地盤 | 延坪道住宅 |
|---|---|---|---|


數據表見: CW-PLMG05a(2)

節點圖見: CW-PLMG05a(1)

| 圖號 | 層數 | 數量 | 總數 | 樓層 | 使用位置 |
|---|---|---|---|---|---|
| CW-PLMG05a | 2 | 1 | 2 | 16F,25F | J853-SD-CW-4305 |

依據E14825修改攔河槽高度 B

依據E14949,修改樓層與數量

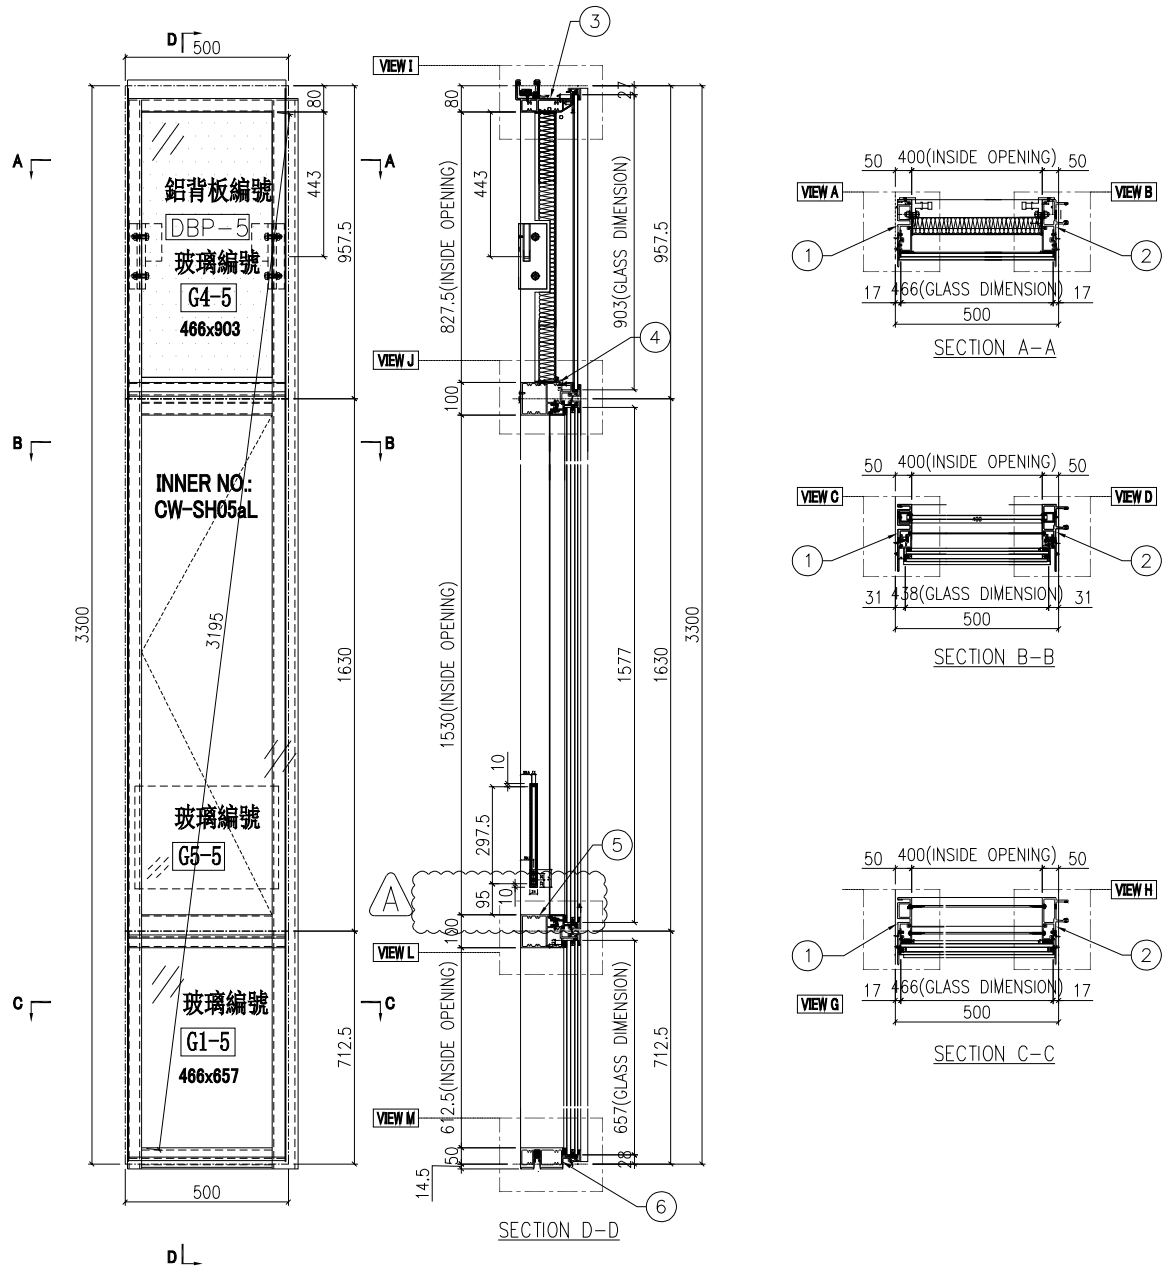


| 名稱 | 單元組裝圖 | 制圖 | 付吉寧 | 2022.05.05 | 修改 | A | B |
|---|---|---|---|---|---|---|---|
| 材料 | | 復核 | 謝永林 | 2022.05.17 | 日期 | 2022.07.14 | 2022.08.08 |
| 顏色 | JMQ213457(三塗) | 批准 | 胡哥 | | 圖號 | CW-PLMG05a | |

EG-DWG3

美特鋁質 有限公司
MIDI Aluminium Fabricator Ltd.

| 工程號 | J853 | 地盤 | 延坪道住宅 |
|---|---|---|---|

數據表見: CW-PRMG05a(2)


節點圖見: CW-PRMG05a(1)

| 圖號 | 層數 | 數量 | 總數 | 樓層 | 使用位置 |
|---|---|---|---|---|---|
| CW-PRMG05a | 2 | 1 | 2 | 16F,25F | J853-SD-CW-4304 |

依據EI4825修改攔河槽高度

B

依據EI4949,修改樓層與數量

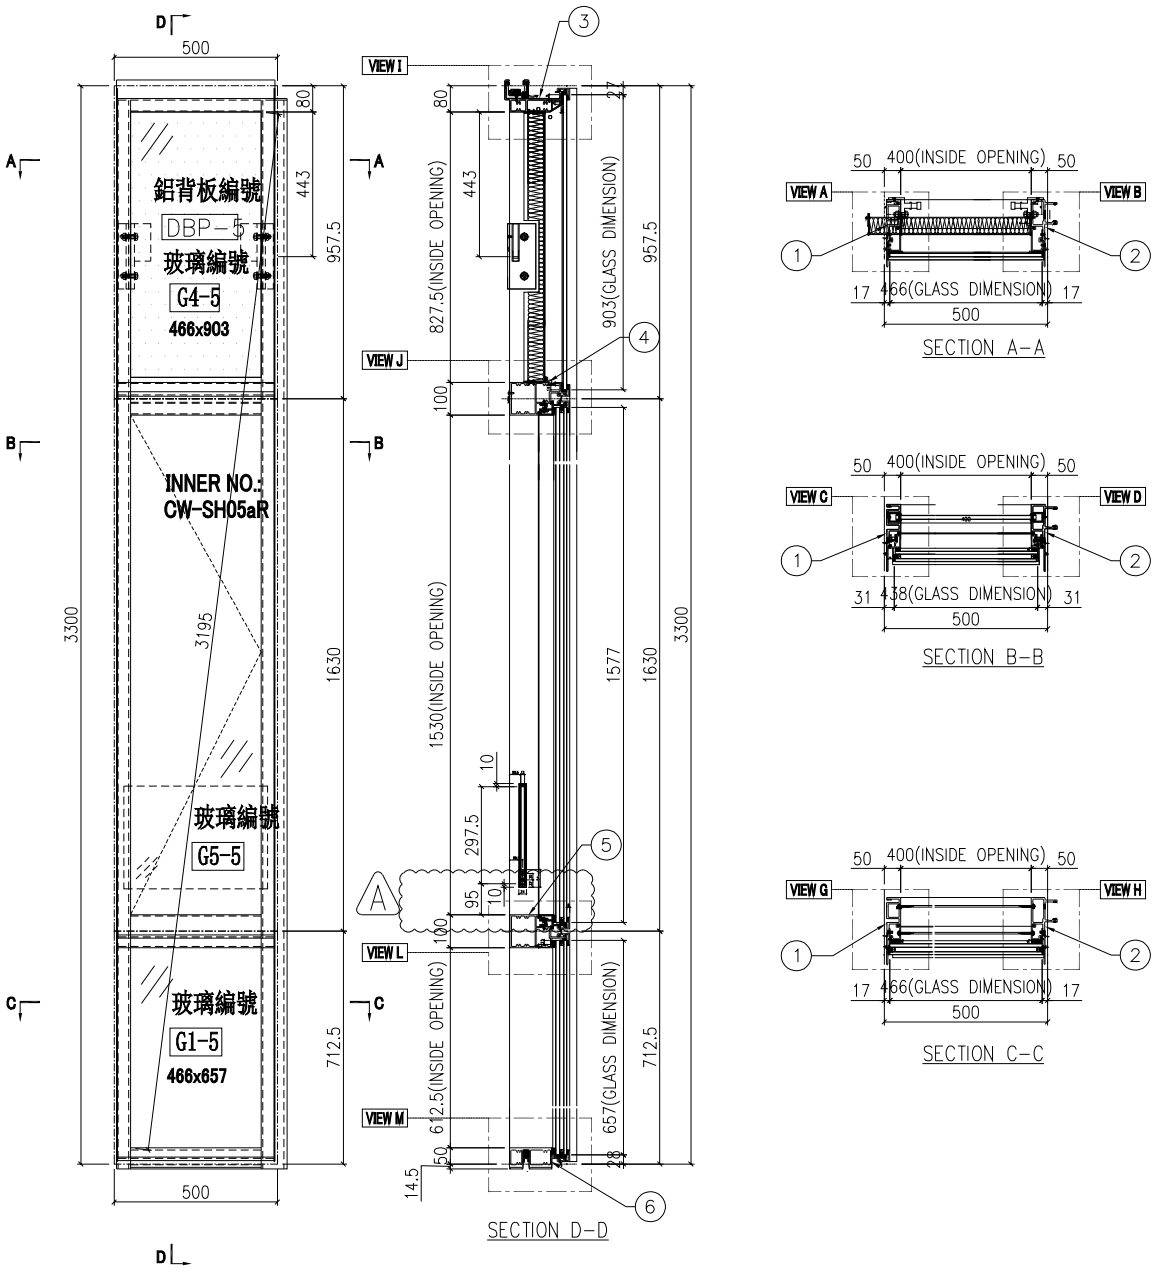


| 名稱 | 單元組裝圖 | 制圖 | 付吉寧 | 2022.05.05 | 修改 | A | B |
|---|---|---|---|---|---|---|---|
| 材料 | | 復核 | 謝永林 | 2022.05.17 | 日期 | 2022.07.14 | 2022.08.08 |
| 顏色 | JMQ213457(三塗) | 批准 | 胡哥 | | 圖號 | CW-PRMG05a | |

EG-DWG3

美特鋁質 有限公司
MIDI Aluminium Fabricator Ltd.

| 工程號 | J853 | 地盤 | 延坪道住宅 |
|---|---|---|---|


數據表見: CW-PTMG06a(2)


節點圖見: CW-PTMG06a(1)


| 圖號 | 層數 | 數量 | 總數 | 樓層 | 使用位置 |
|---|---|---|---|---|---|
| CW-PTMG06a | 1 | 1 | 1 | 16F | J853-SD-CW-4303 |


依據EI4825修改攔河槽高度


依據EI4949,修改樓層與數量

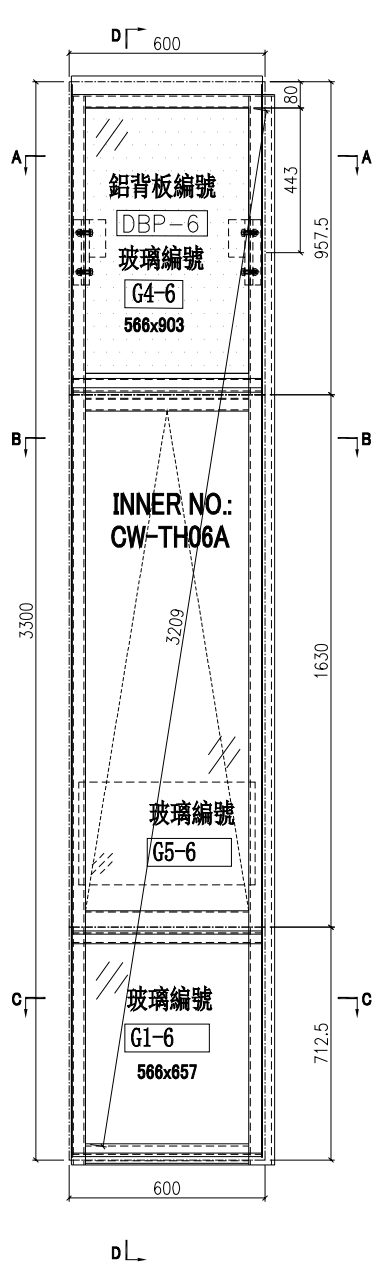

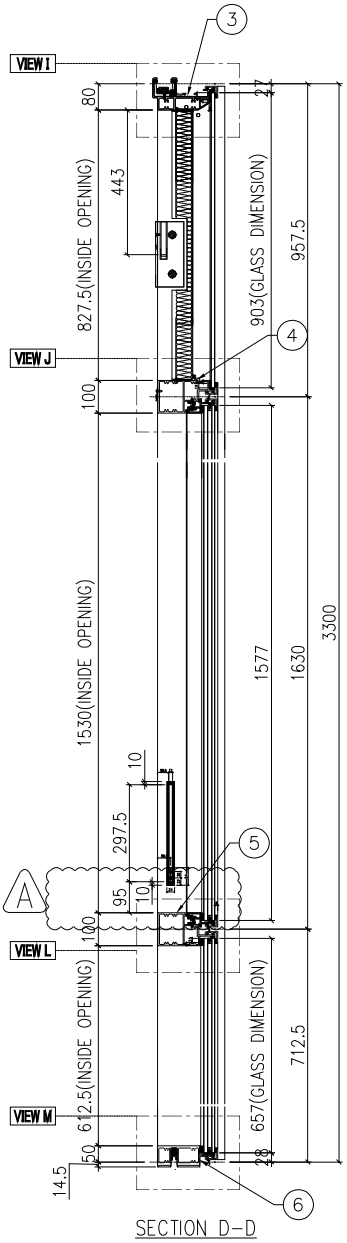
| 名稱 | 單元組裝圖 | 制圖 | 付吉寧 | 2022.05.05 | 修改 | A | B |
|---|---|---|---|---|---|---|---|
| 材料 | | 復核 | 謝永林 | 2022.05.17 | 日期 | 2022.07.14 | 2022.08.08 |
| 顏色 | JMQ213457(三塗) | 批准 | 胡哥 | | 圖號 | CW-PTMG06a | |

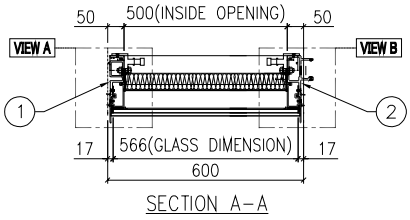EG-DWG3

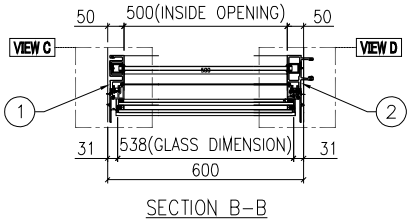美特鋁質 有限公司
MIDI Aluminium Fabricator Ltd.
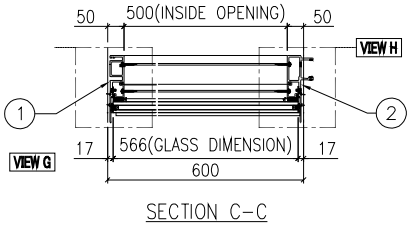
| 工程號 | J853 | 地盤 | 延坪道住宅 |
|---|---|---|---|


數據表見: CW-PTMG30a(2)

節點圖見: CW-PTMG30a(1)

| 圖號 | 層數 | 數量 | 總數 | 樓層 | 使用位置 |
|---|---|---|---|---|---|
| CW-PTMG30a | 2 | 1 | 2 | 16F,25F | J853-SD-CW-4304A |

依據EI4825修改攔河槽高度 (B)

依據EI4949,修改樓層與數量

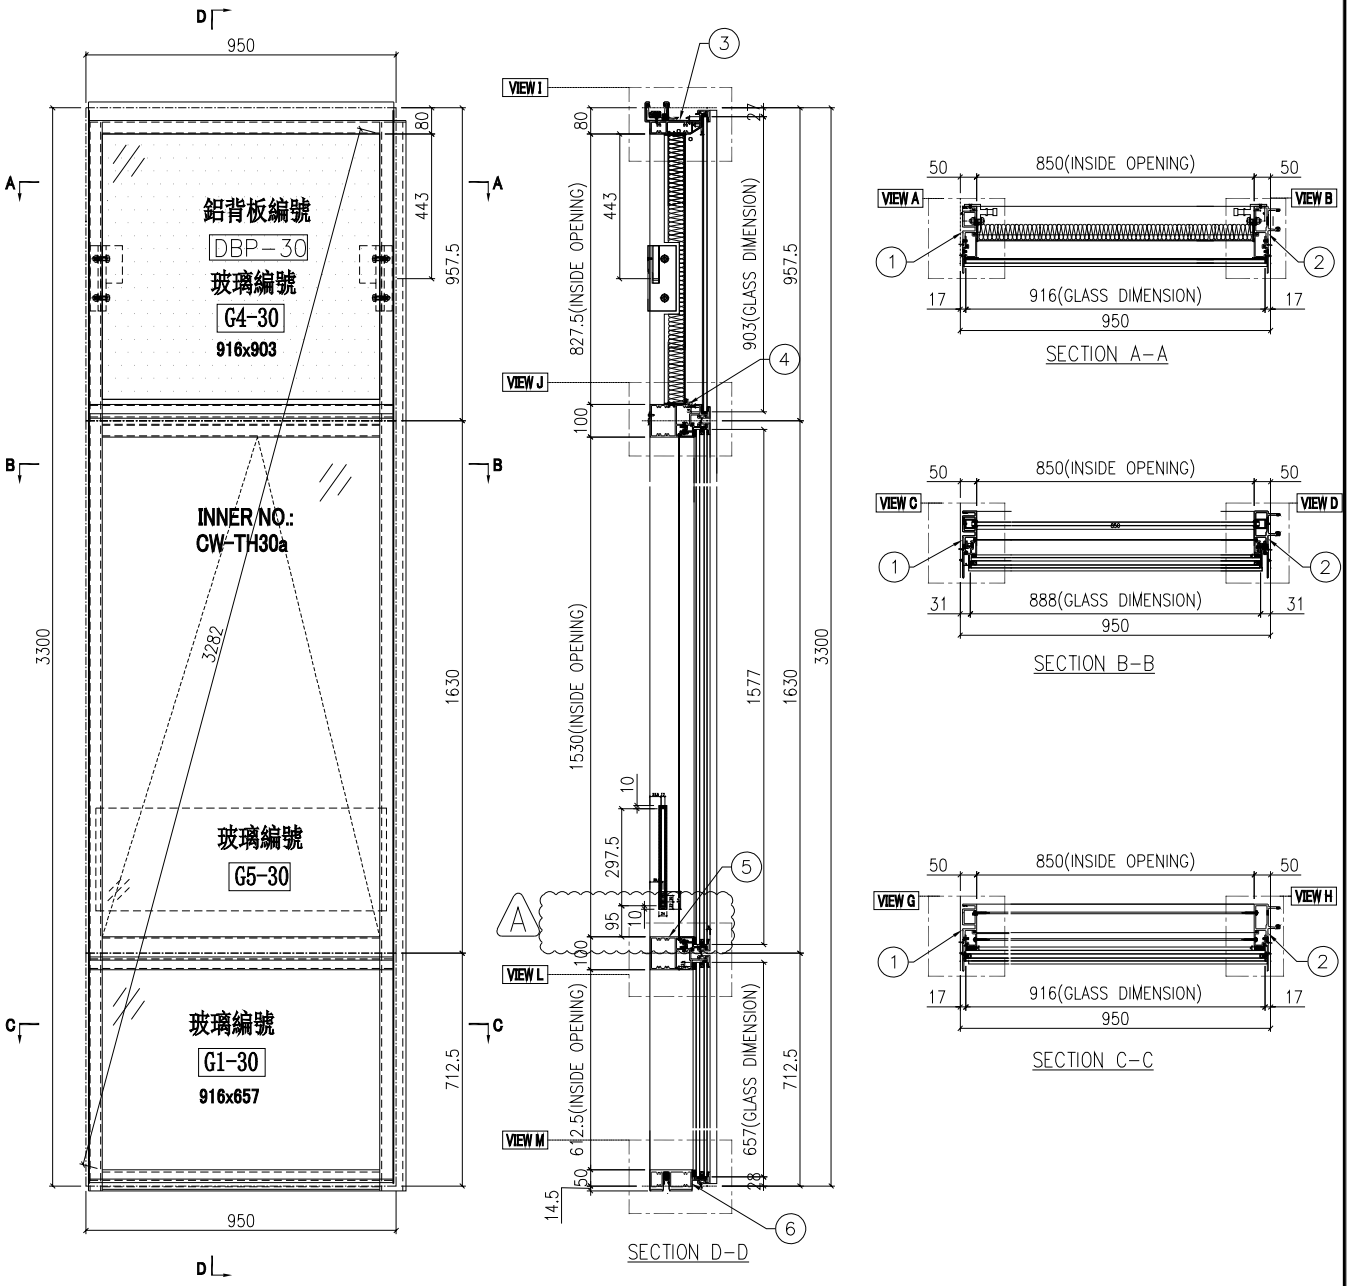


| 名稱 | 單元組裝圖 | 制圖 | 付吉寧 | 2022.05.05 | 修改 | A | B |
|---|---|---|---|---|---|---|---|
| 材料 | | 復核 | 謝永林 | 2022.05.17 | 日期 | 2022.07.14 | 2022.08.08 |
| 顏色 | JMQ213457(三塗) | 批准 | 胡哥 | | 圖號 | CW-PTMG30a | |

EG-DWG3

美特鋁質 有限公司
MIDI Aluminium Fabricator Ltd.

| 工程號 | J853 | 地盤 | 延坪道住宅 |
|---|---|---|---|

數據表見: CW-PTMG30aX(2)


節點圖見: CW-PTMG30aX(1)


| 圖號 | 層數 | 數量 | 總數 | 樓層 | 使用位置 |
|---|---|---|---|---|---|
| CW-PTMG30aX | 2 | 1 | 2 | 16F,25F | J853-SD-CW-4304A |

依據EI4825修改攔河槽高度


B

依據EI4949,修改樓層與數量

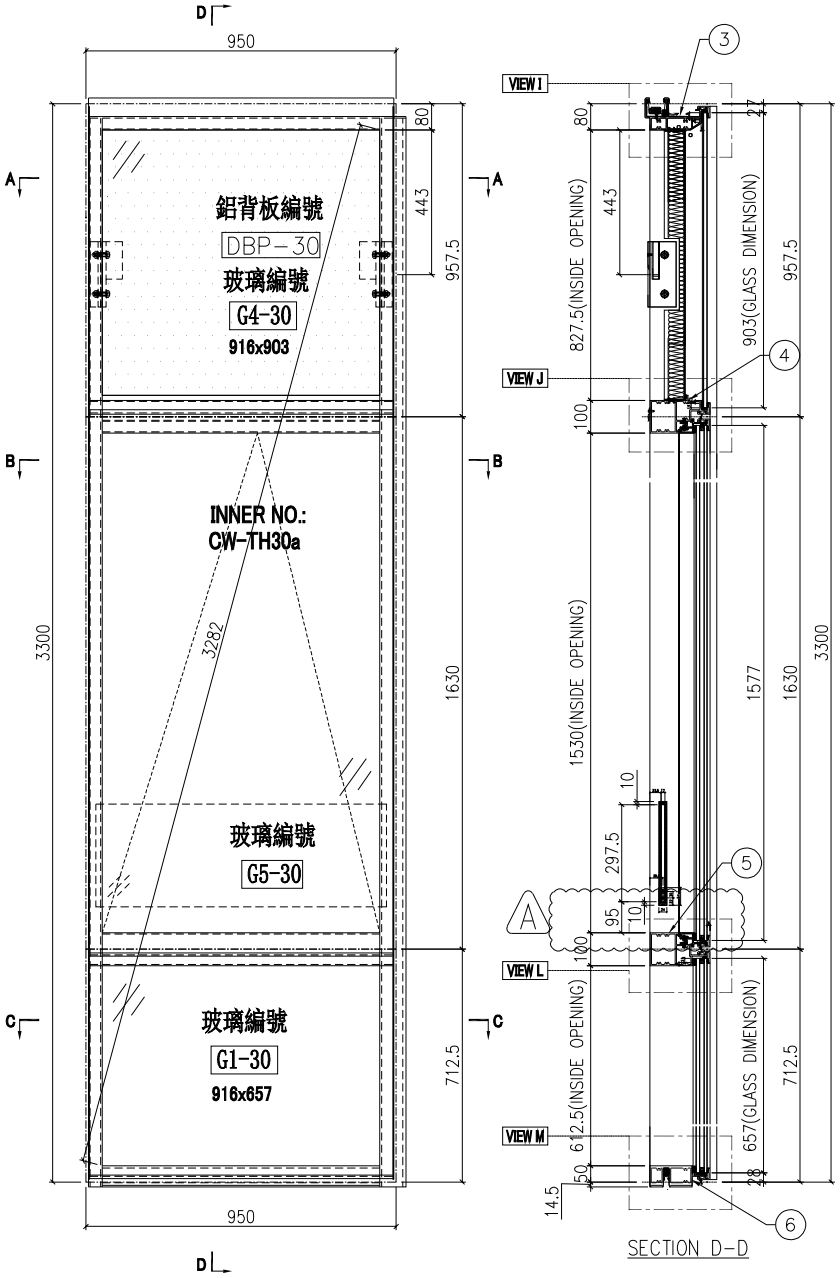


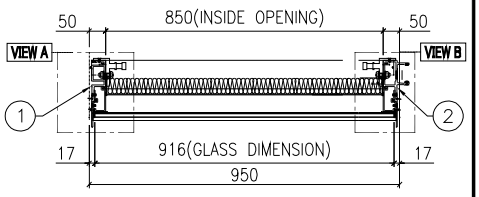
SECTION A-A

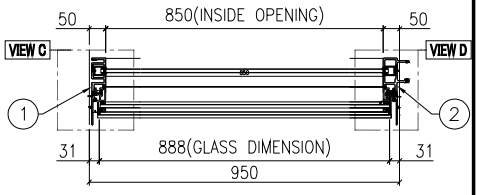


SECTION B-B

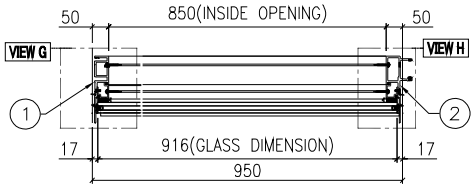


SECTION C-C

| 名稱 | 單元組裝圖 | 制圖 | 付吉寧 | 2022.05.05 | 修改 | A | B |
|---|---|---|---|---|---|---|---|
| 材料 | | 復核 | 謝永林 | 2022.05.17 | 日期 | 2022.07.14 | 2022.08.08 |
| 顏色 | JMQ213457(三塗) | 批准 | 胡哥 | | 圖號 | CW-PTMG30aX | |

EG-DWG3

美特鋁質 有限公司
MIDI Aluminium Fabricator Ltd.

| 工程號 | J853 | 地盤 | 延坪道住宅 |
|---|---|---|---|


數據表見: CW-PRMB06a(2)


節點圖見: CW-PRMB06a(1)


| 圖號 | 層數 | 數量 | 總數 | 樓層 | 使用位置 |
|---|---|---|---|---|---|
| CW-PRMB06a | 1 | 1 | 1 | 25F | J853-SD-CW-4304 |


依據E14825修改攔河槽高度 (B)


依據E14949,修改樓層與數量

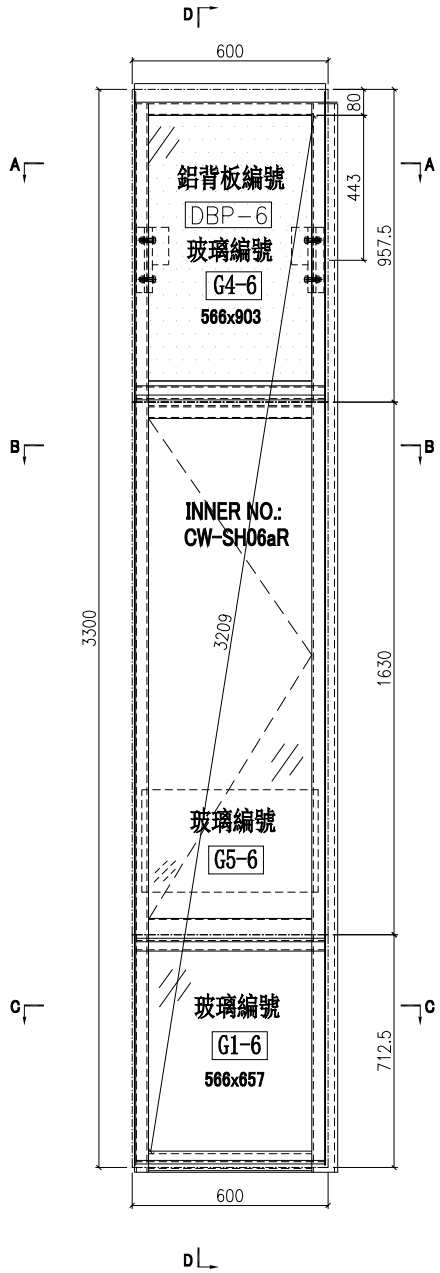

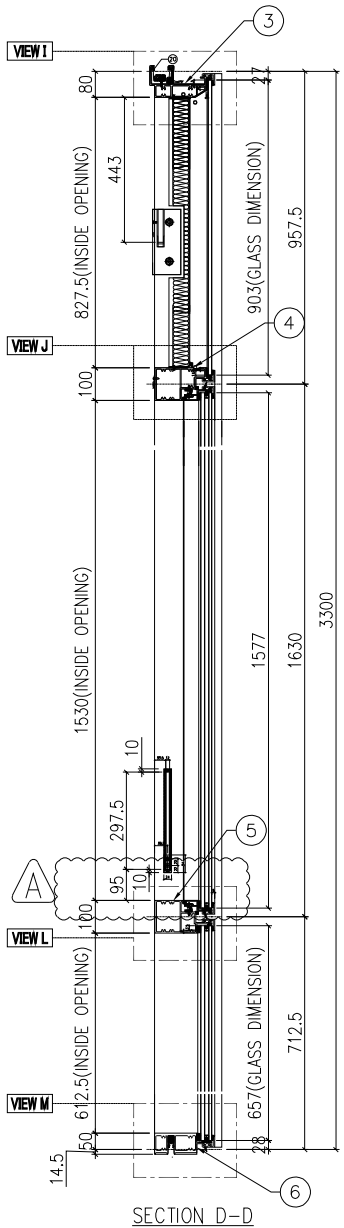
| 名稱 | 單元組裝圖 | 制圖 | 付吉寧 | 2022.05.05 | 修改 | A | B |
|---|---|---|---|---|---|---|---|
| 材料 | | 復核 | 謝永林 | 2022.05.17 | 日期 | 2022.07.14 | 2022.08.08 |
| 顏色 | JMQ213457(三塗) | 批准 | 胡哥 | | 圖號 | CW-PRMB06a | |

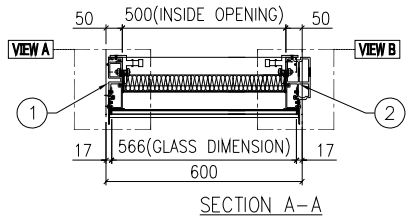EG-DWG3

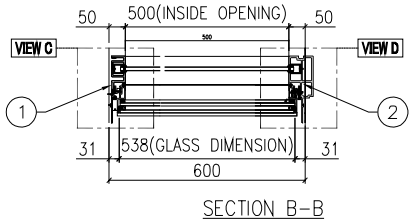美特鋁質 有限公司
MIDI Aluminium Fabricator Ltd.
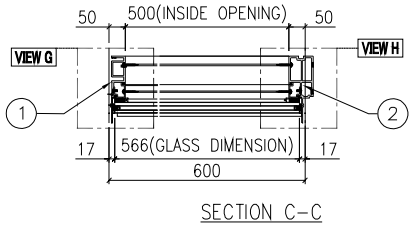
| 工程號 | J853 | 地盤 | 延坪道住宅 |
|---|---|---|---|


數據表見: CW-PTMB16a(2)


節點圖見: CW-PTMB16a(1)

| 圖號 | 層數 | 數量 | 總數 | 樓層 | 使用位置 |
|---|---|---|---|---|---|
| CW-PTMB16a | 2 | 1 | 2 | 16F,25F | J853-SD-CW-4304A |


依據E14825修改攔河槽高度 (B)

依據E14949,修改樓層與數量

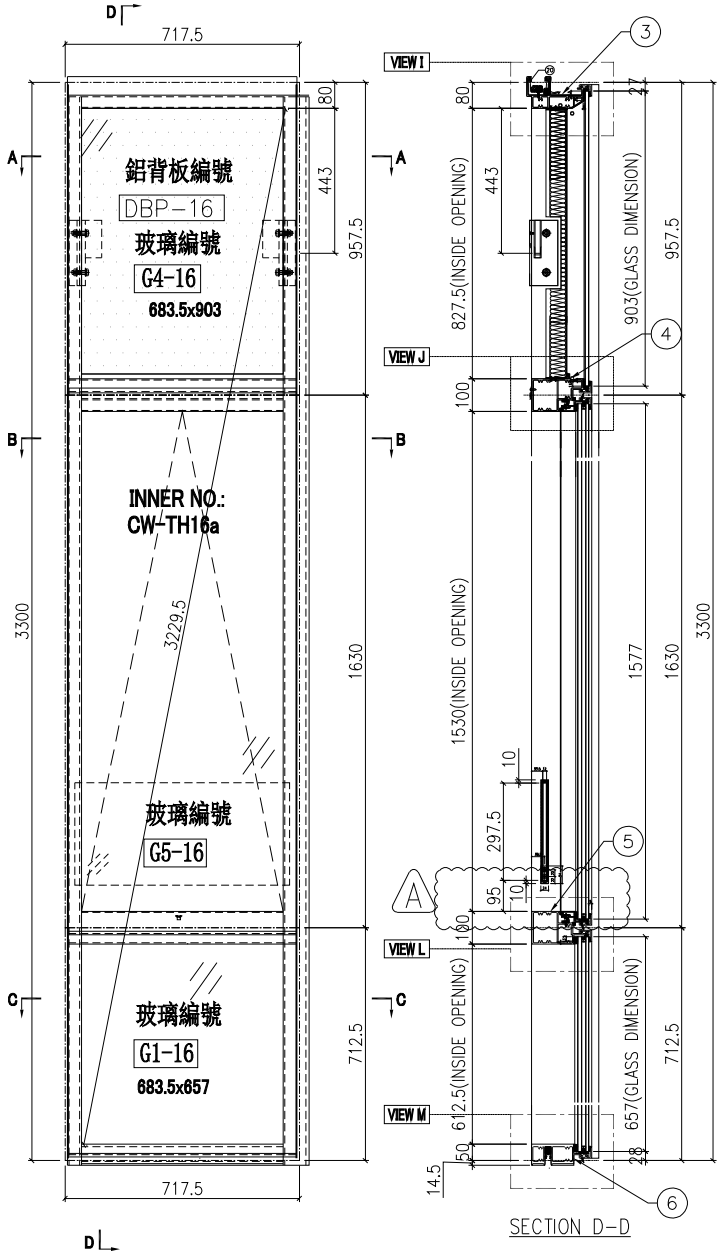


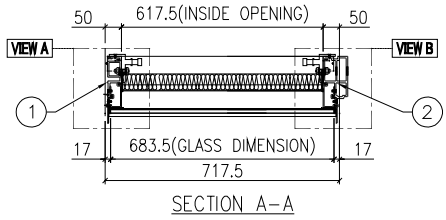SECTION A-A

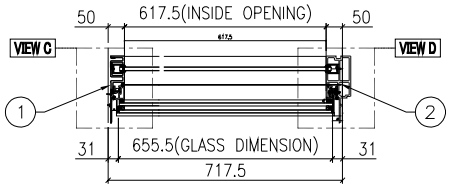

SECTION B-B

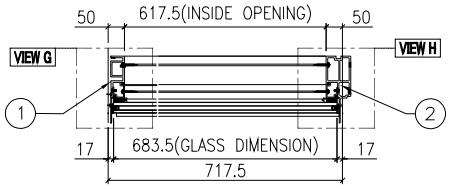

SECTION C-C

| 名稱 | 單元組裝圖 | 制圖 | 付吉寧 | 2022.05.05 | 修改 | A | B |
|---|---|---|---|---|---|---|---|
| 材料 | | 復核 | 謝永林 | 2022.05.17 | 日期 | 2022.07.14 | 2022.08.08 |
| 顏色 | JMQ213457(三塗) | 批准 | 胡哥 | | 圖號 | CW-PTMB16a | |


美特鋁質 有限公司
MIDI Aluminium Fabricator Ltd.


請用A3打印


依據EI4878-B版更換Z字碼及新增Z字碼孔位
原Z字碼編號:UN-Z03-02改為:UN-Z01


| 數量 | 使用位置 | 樓層 |
|---|---|---|
| 1 | CW-305aT | 16F |

| 工程號 | J853 | 地盤 | 延坪道住宅 |
|---|---|---|---|

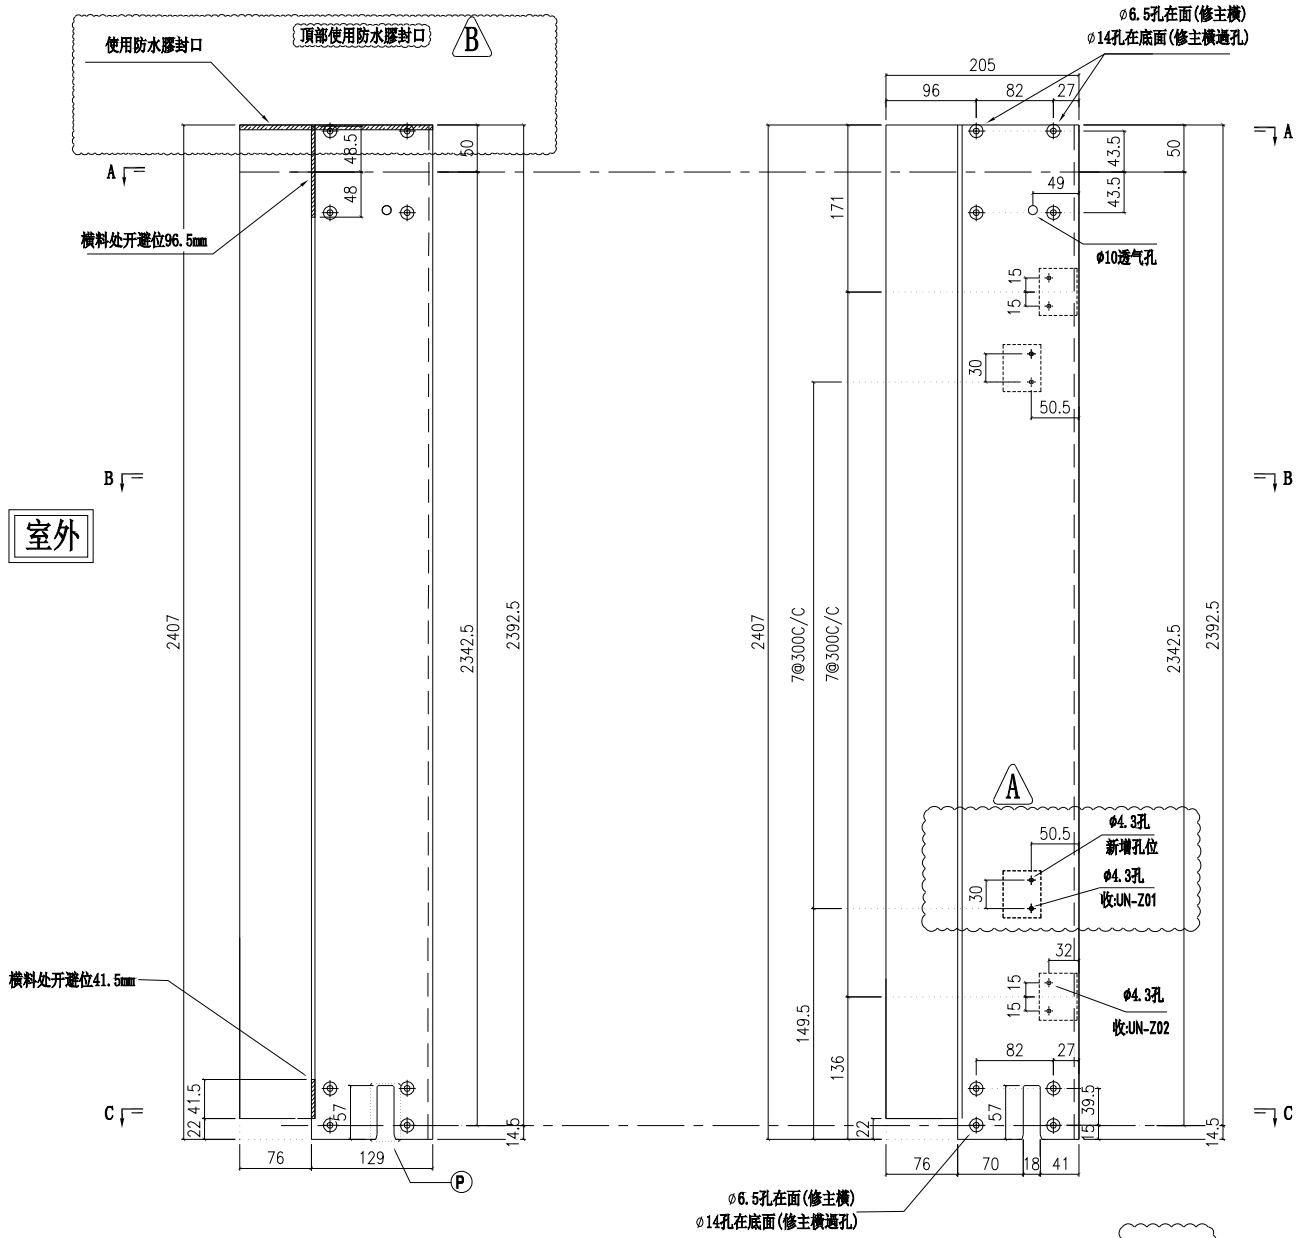

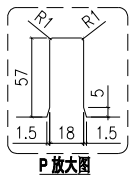

| 名稱 | 梗邊企 | 制圖 | 陳敏聰 | 2022.05.02 | 修改 | A | B | |
|---|---|---|---|---|---|---|---|---|
| 材料 | X85975 | 復核 | 謝永林 | 2022.05.10 | 日期 | 2022.07.26 | 2022.08.08 | |
| 顏色 | JMQ213457(三塗) | 批準 | 胡哥 | | 圖號 | X85975-16L | | |

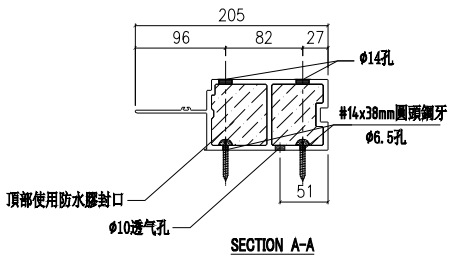
美特鋁質 有限公司
MIDI Aluminium Fabricator Ltd.

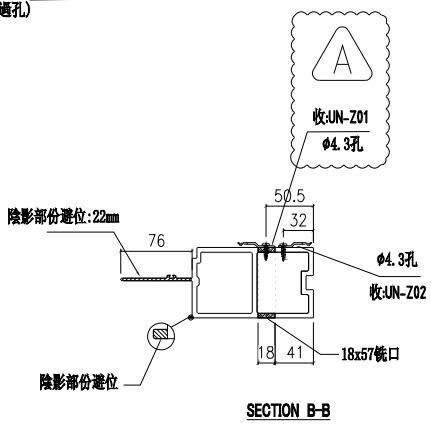請用A3打印


| 數量 | 使用位置 | 樓層 |
|---|---|---|
| 1 | CW-305aT | 16F |

| 工程號 | J853 | 地盤 | 延坪道住宅 |
|---|---|---|---|

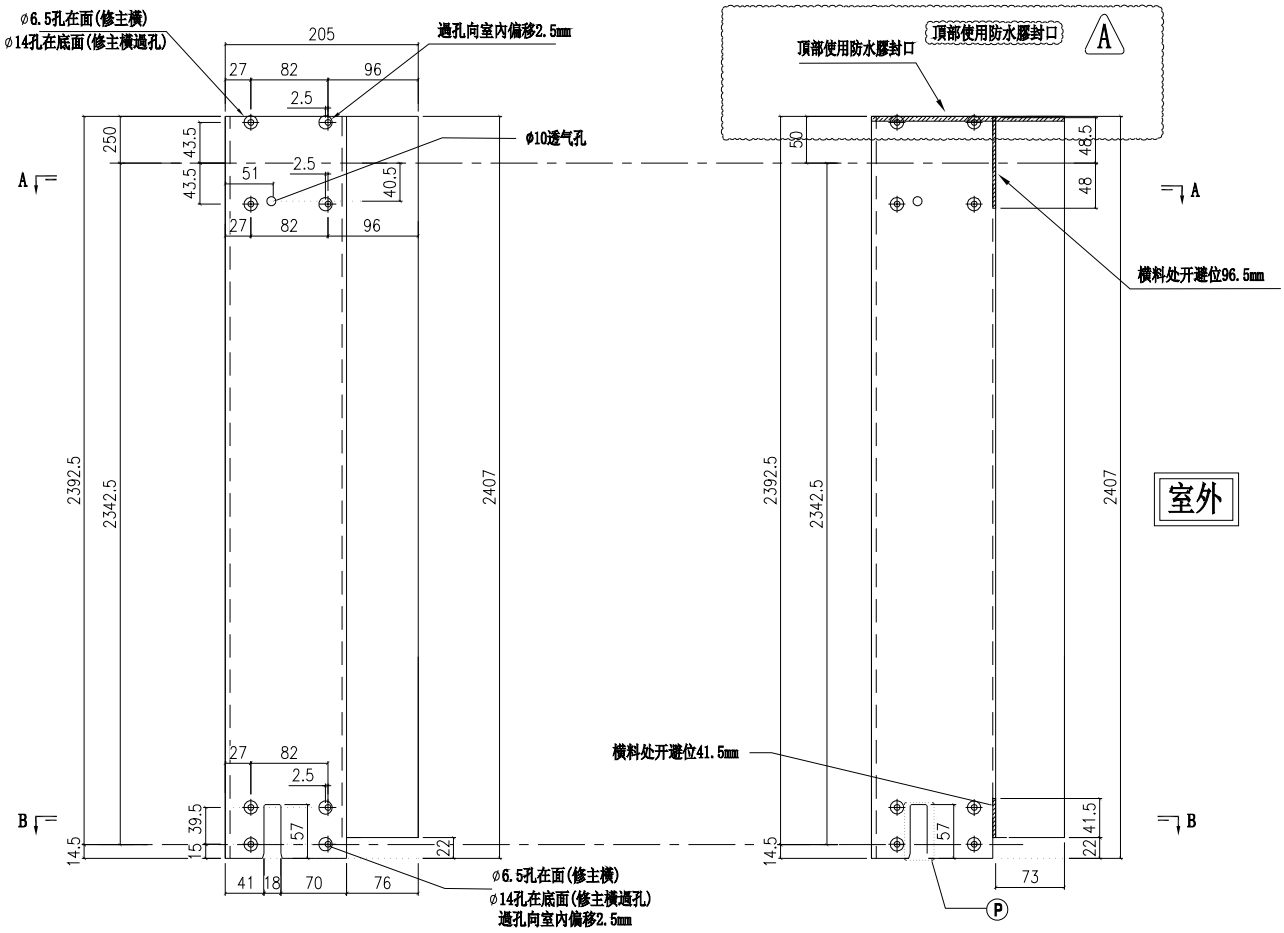


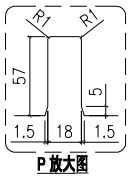P 放大图

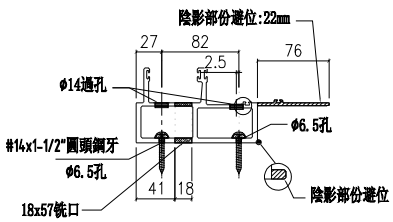

SECTION B-B

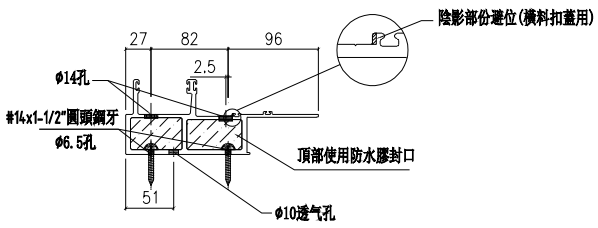

SECTION A-A

| 名稱 | 梗公企 | 制圖 | 陳敏聰 | 2022.05.02 | 修改 | A | | |
|---|---|---|---|---|---|---|---|---|
| 材料 | X85971 | 復核 | 謝永林 | 2022.05.10 | 日期 | 2022.08.08 | | |
| 顏色 | JMQ213457(三塗) | 批準 | 胡哥 | | 圖號 | X85971-16 | | |


美特鋁質 有限公司
MIDI Aluminium Fabricator Ltd.


請用A3打印

依據EI4949 轉角企料底面增加掛扣

| 工程號 | J853 | 地盤 | 延坪道住宅 |
|---|---|---|---|

| 數量 | 使用位置 | 樓層 |
|---|---|---|
| 8 | CW-301Z | 6F-15F |
| 5 | CW-302Z | 17F-21F |
| 1 | CW-302dZ | 22F |

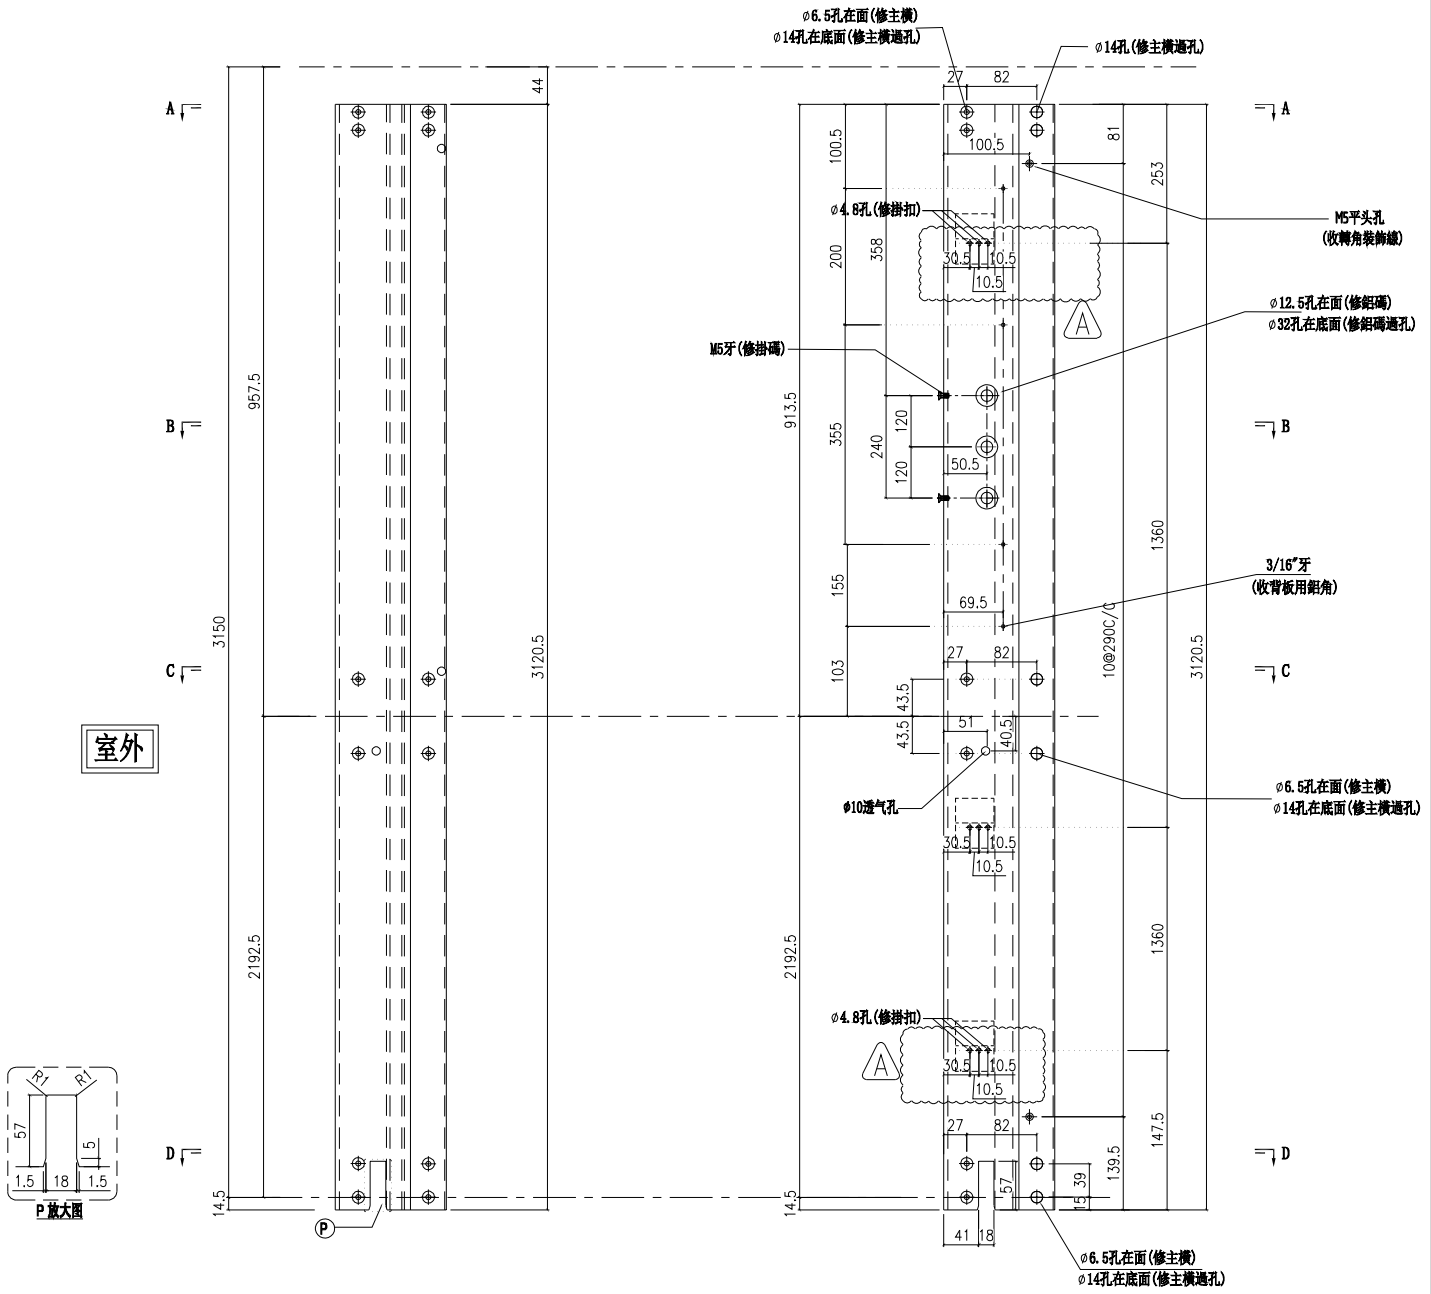

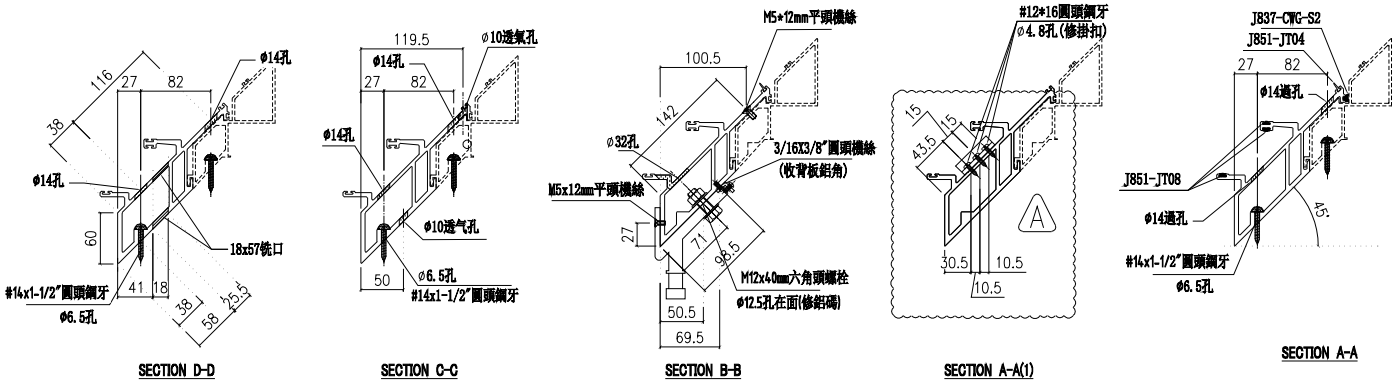
SECTION D-D　SECTION C-C　SECTION B-B　SECTION A-A(1)　SECTION A-A

| 名稱 | 轉角梗公企 | 制圖 | 付吉寧 | 2022.05.02 | 修改 | A | | |
|---|---|---|---|---|---|---|---|---|
| 材料 | X85977 | 復核 | 謝永林 | 2022.05.10 | 日期 | 2022.08.08 | | |
| 顏色 | JMQ213457(三塗) | 批準 | 胡哥 | | 圖號 | X85977-01R | | |


美特鋁質 有限公司
MIDI Aluminium Fabricator Ltd.


請用A3打印

| 工程號 | J853 | 地盤 | 延坪道住宅 |
|---|---|---|---|


| 數量 | 使用位置 | 樓層 |
|---|---|---|
| 1 | CW-301aZ | 5F |
| 1 | CW-301cZ | 16F |

依據EI4949 轉角企料底面增加掛扣

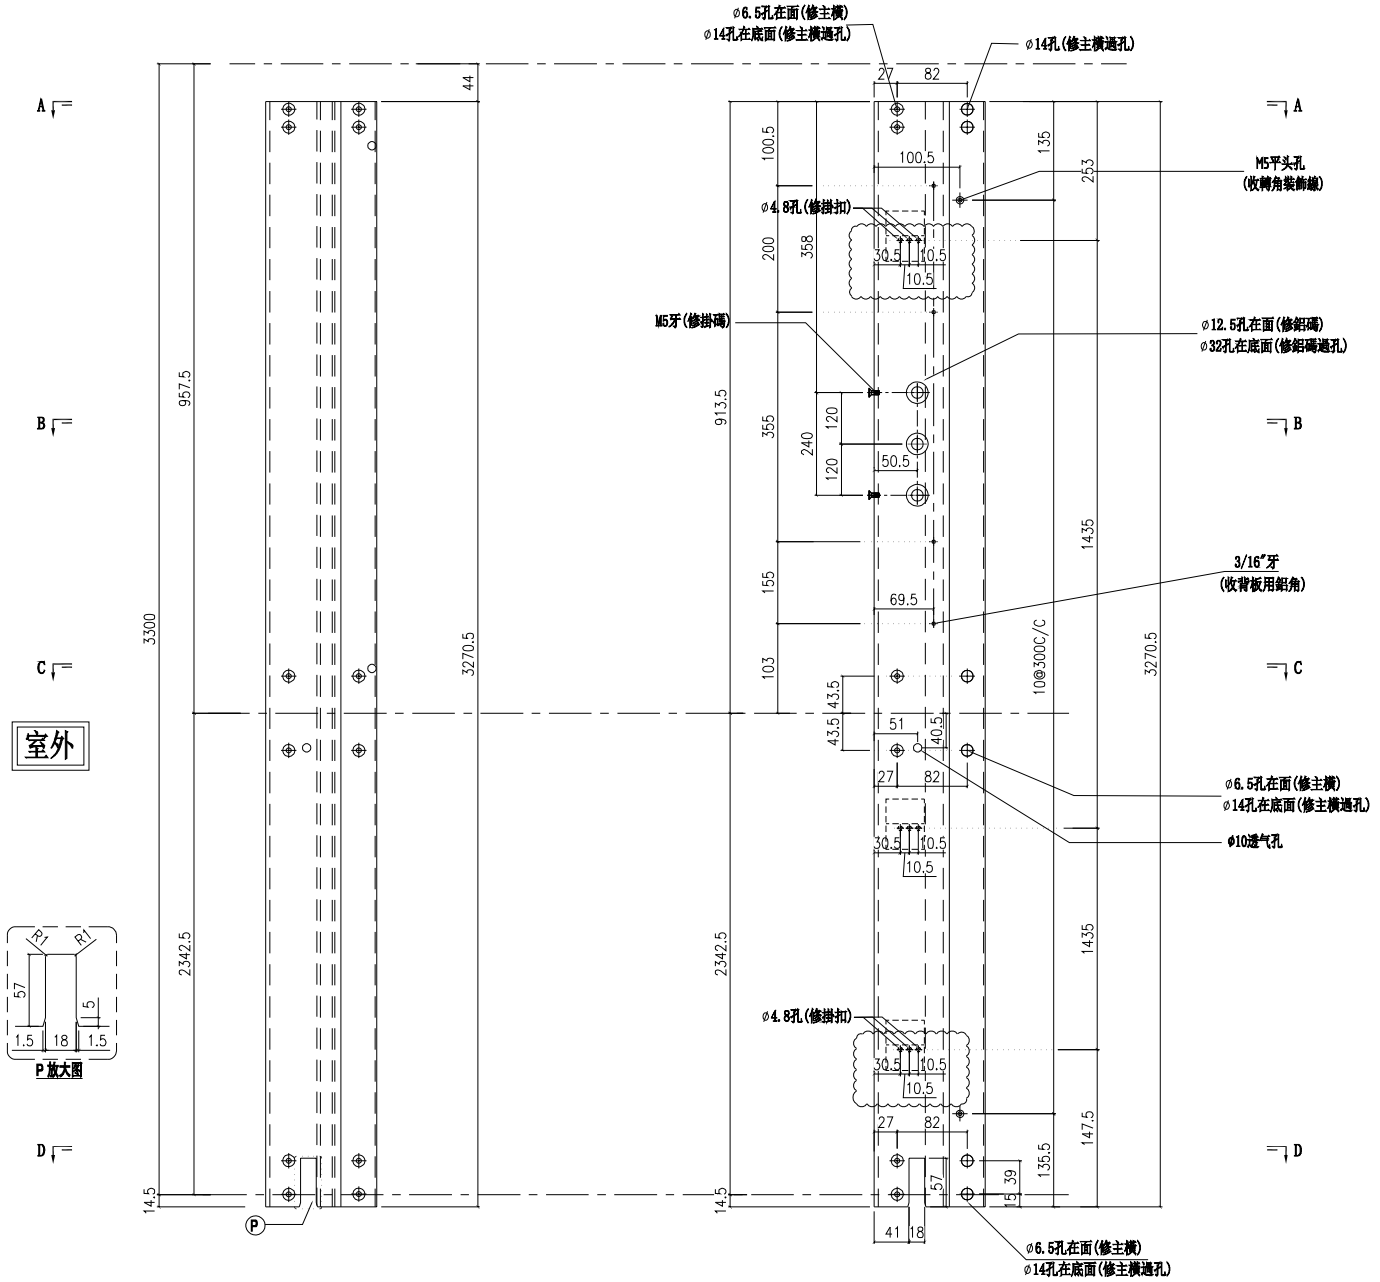


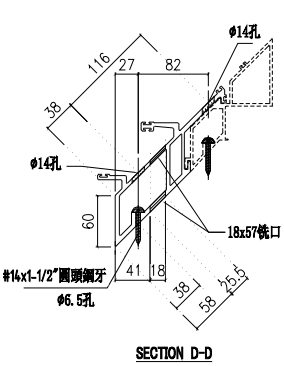
SECTION D-D

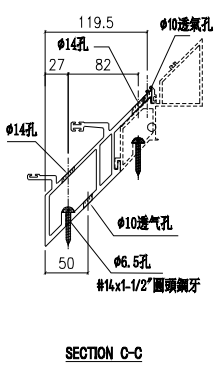


SECTION C-C

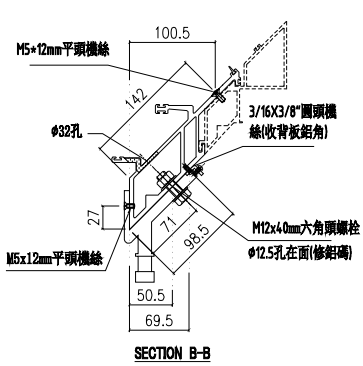

SECTION B-B

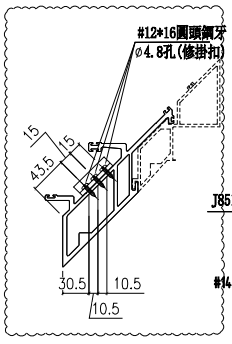

SECTION A-A(1)

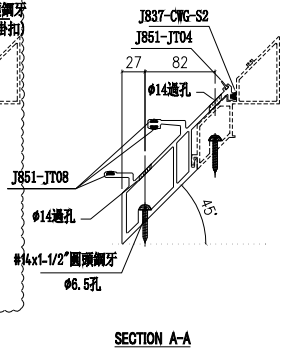

SECTION A-A

| 名稱 | 轉角梗公企 | 制圖 | 付吉寧 | 2022.05.02 | 修改 | A | | |
|---|---|---|---|---|---|---|---|---|
| 材料 | X85977 | 復核 | 謝永林 | 2022.05.10 | 日期 | 2022.08.08 | | |
| 顏色 | JMQ213457(三塗) | 批準 | 胡哥 | | 圖號 | X85977-01aR | | |

美特鋁質 有限公司
MIDI Aluminium Fabricator Ltd.

請用A3打印

依據EI4825,修改攔河槽及孔位尺寸


新增⌀10氣孔

依據EI4878-B版更換Z字碼及新增Z字碼孔位
原Z字碼編號:UN-Z03-02改為:UN-Z01

| 樓層 | 數量 | 總數 | 位置 | 樓層 |
|---|---|---|---|---|
| 2 | 1 | 2 | CW-PTBG16a | 16F,25F |

因依據EI4949，5/F取消攔河
修改樓層與數量 C

| 工程號 | J853 | 地盤 | 延坪道住宅 |
|---|---|---|---|

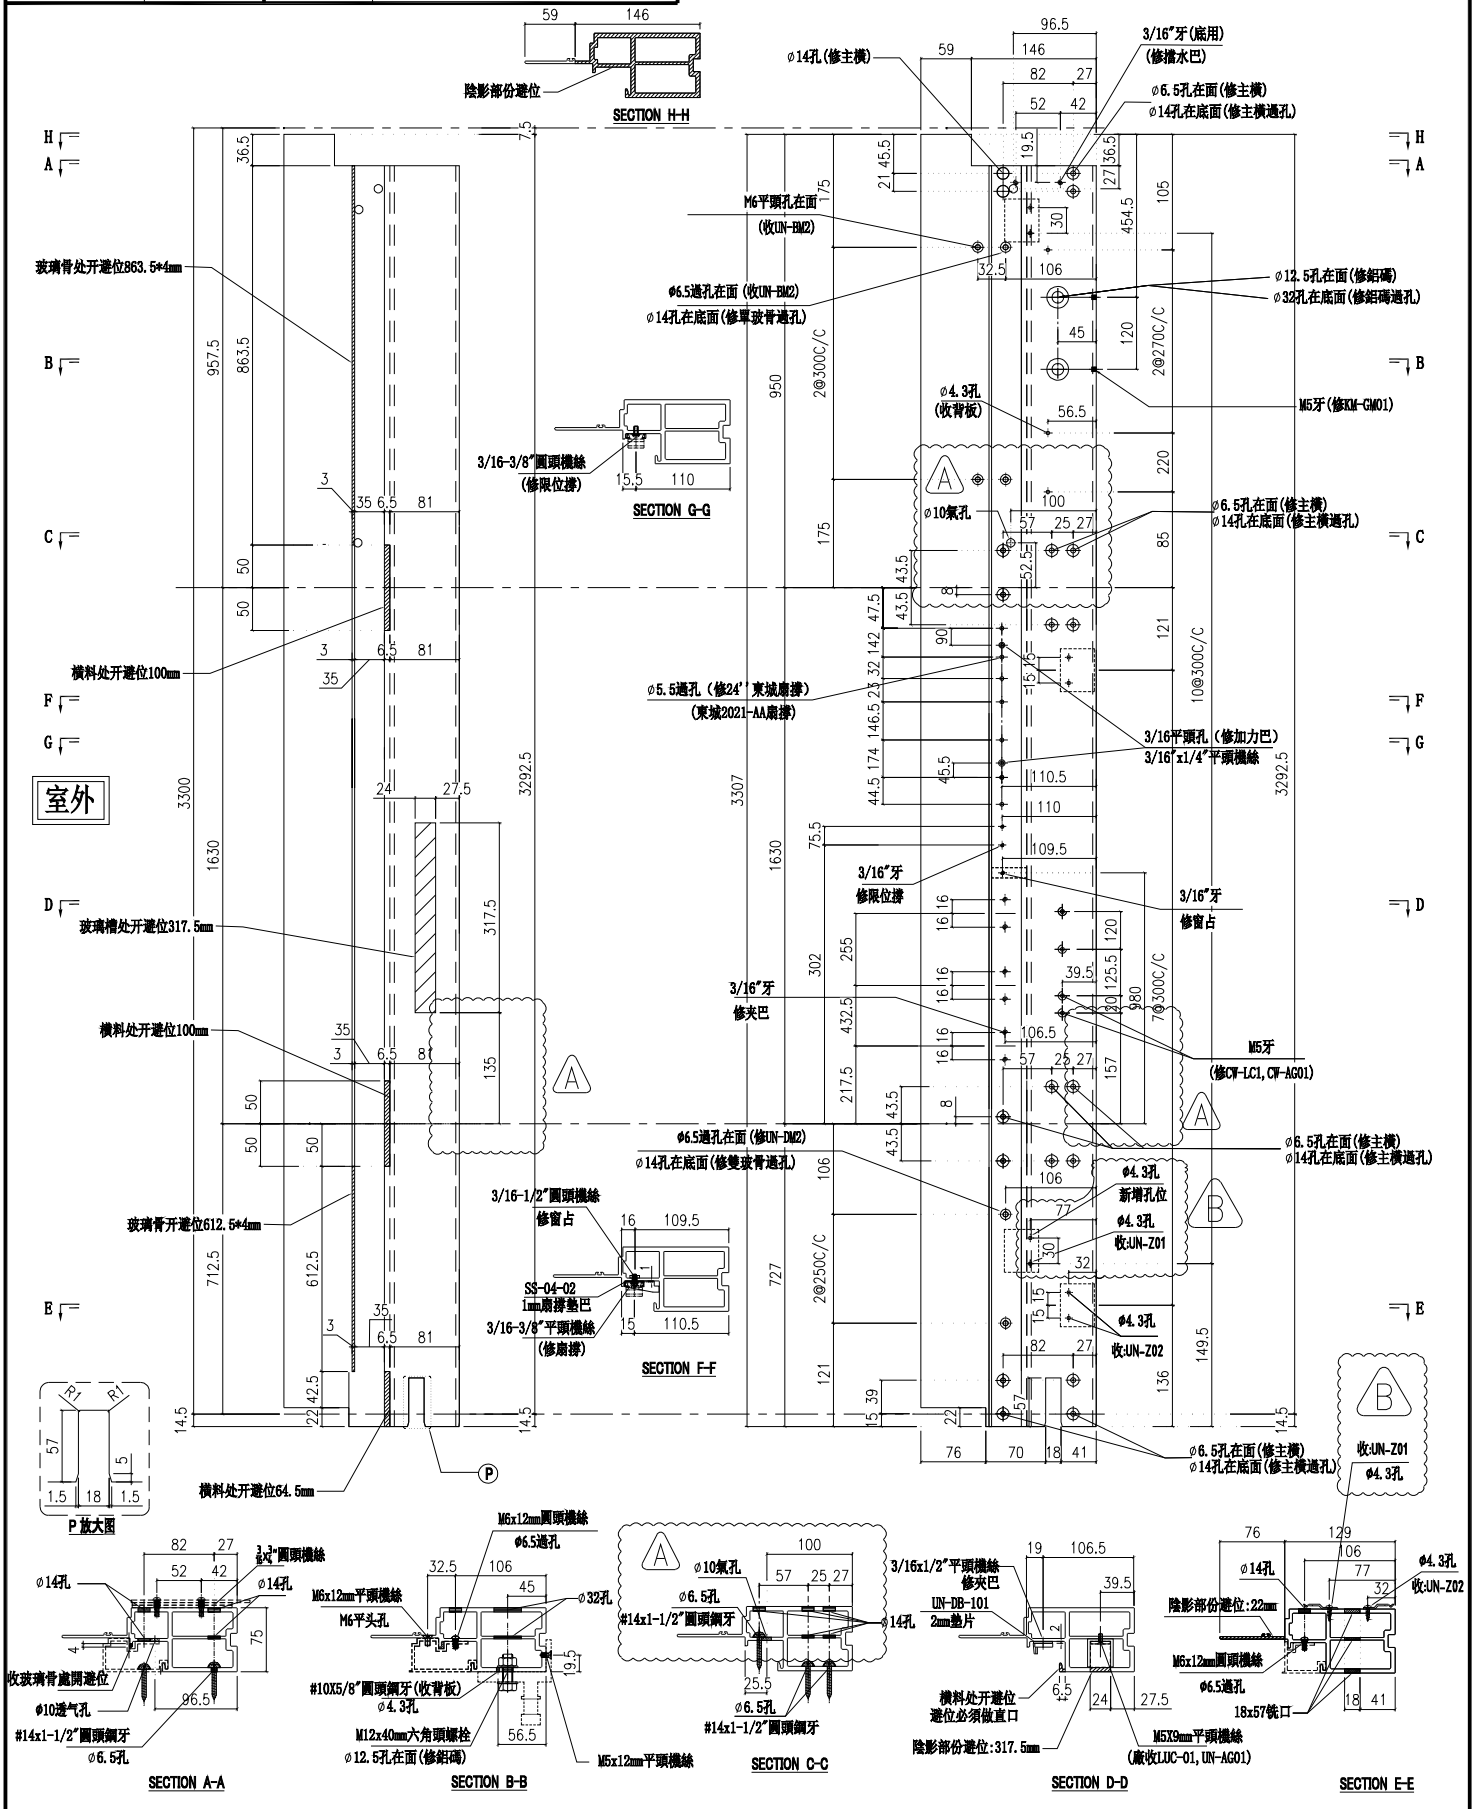


| 名稱 | 生邊企 | 制圖 | 付吉寧 | 2022.05.20 | 修改 | A | B | C |
|---|---|---|---|---|---|---|---|---|
| 材料 | X85976 | 復核 | 謝永林 | 2022.05.25 | 日期 | 2022.07.14 | 2022.07.26 | 2022.08.08 |
| 顏色 | JMQ213457(三塗) | 批準 | 胡哥 | | 圖號 | X85976-01aF | | |

美特鋁質 有限公司
MIDI Aluminium Fabricator Ltd.

請用A3打印


依據EI4825,修改攔河槽及孔位尺寸
新增⌀10氣孔
依據EI4878-B版更換Z字碼及新增Z字碼孔位
原Z字碼編號:UN-Z03-02改為:UN-Z01

| 樓層 | 數量 | 總數 | 位置 | 樓層 |
|---|---|---|---|---|
| ~~1~~ | ~~1~~ | ~~1~~ | ~~CW-PTMB18a~~ | ~~25F~~ |
| 1 | 1 | 1 | CW-PTMB22aZ | 16F |

C

依據EI4949，5/F取消攔河
修改樓層與數量

| 工程號 | J853 | 地盤 | 延坪道住宅 |
|---|---|---|---|

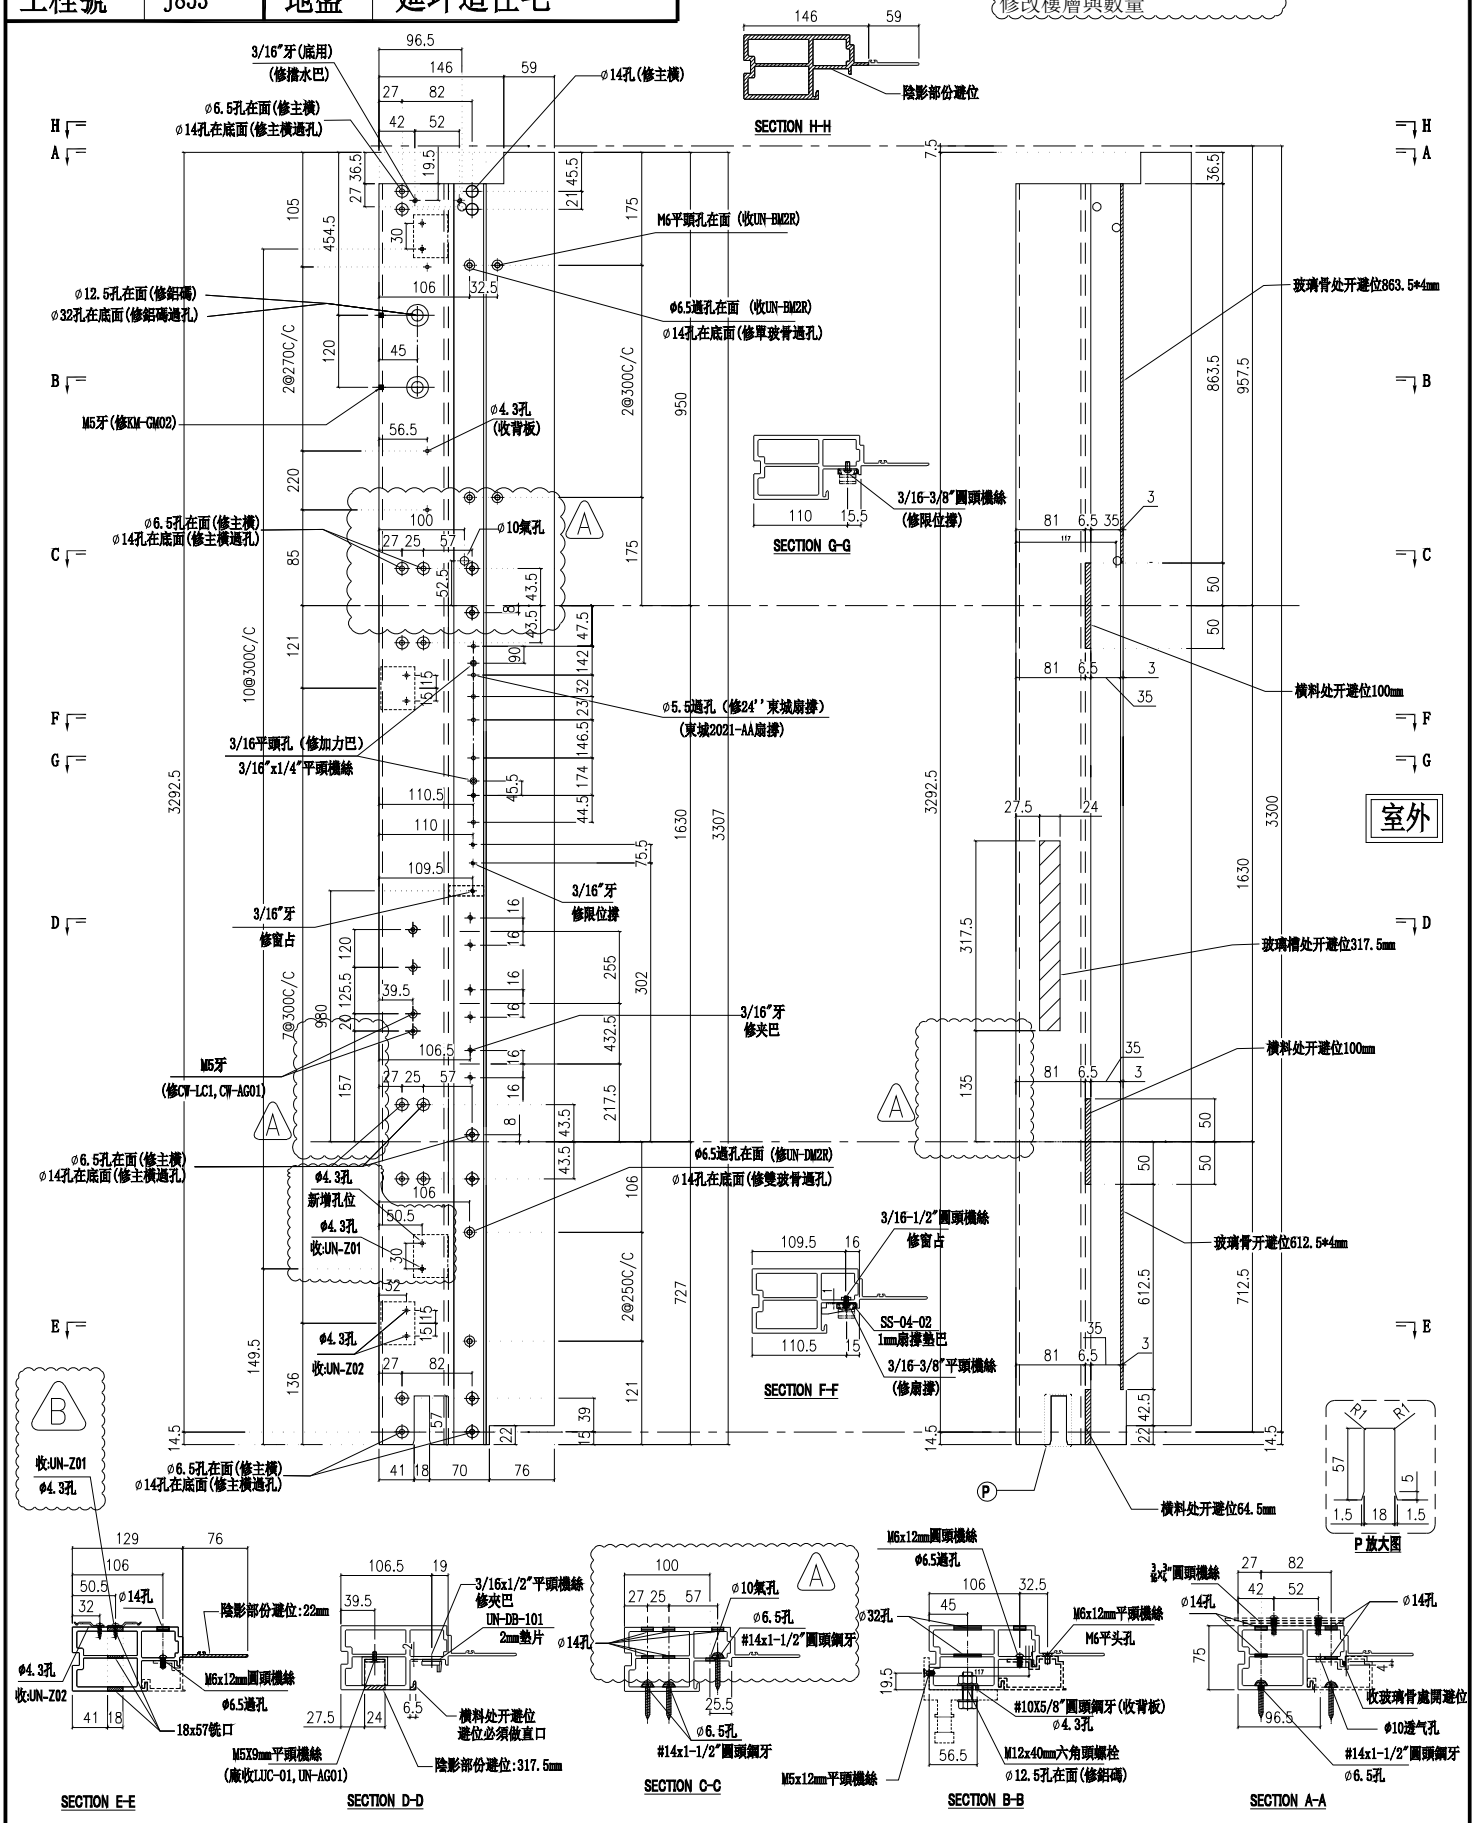


| 名稱 | 生邊企 | 制圖 | 付吉寧 | 2022.05.20 | 修改 | A | B | C |
|---|---|---|---|---|---|---|---|---|
| 材料 | X85976 | 復核 | 謝永林 | 2022.05.25 | 日期 | 2022.07.14 | 2022.07.26 | 2022.08.08 |
| 顏色 | JMQ213457(三塗) | 批準 | 胡哥 | | 圖號 | X85976-01aR | | |

美特鋁質 有限公司
MIDI Aluminium Fabricator Ltd.

請用A3打印

依據EI4825,修改攔河槽及孔位尺寸


新增Ø10氣孔

依據EI4878-B版更換Z字碼及新增Z字碼孔位
原Z字碼編號:UN-Z03-02改為:UN-Z01

| 層數 | 數量 | 總數 | 位置 | 樓層 |
|---|---|---|---|---|
| 2 | 1 | 2 | CW-PTMB16a | 16F,25F |

依據EI4949，5/F取消攔河
修改樓層與數量

| 工程號 | J853 | 地盤 | 延坪道住宅 |
|---|---|---|---|

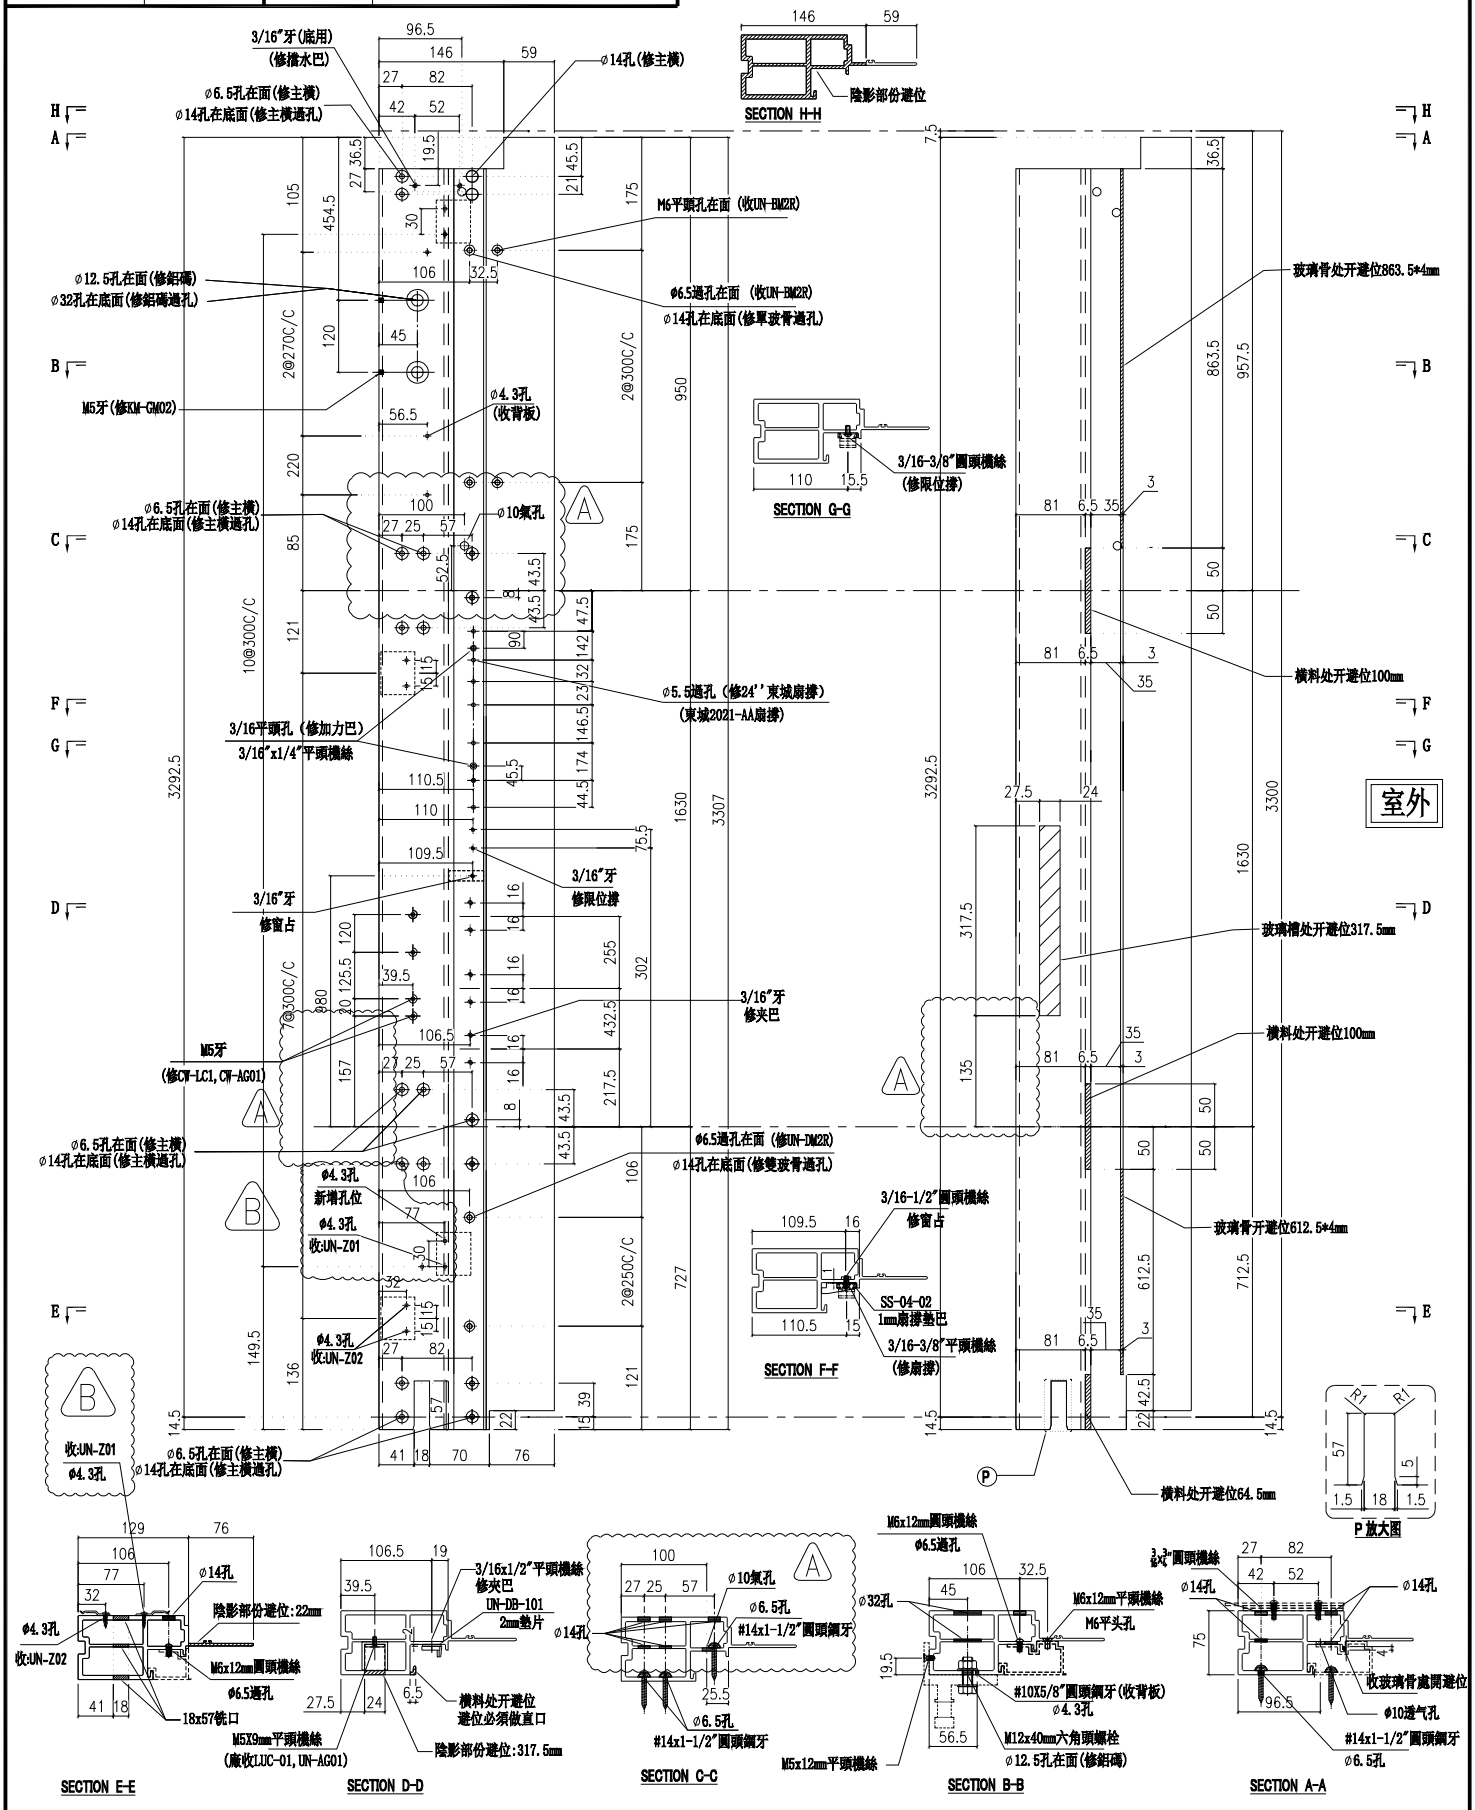


| 名稱 | 生邊企 | 制圖 | 付吉寧 | 2022.05.20 | 修改 | A | B | C |
|---|---|---|---|---|---|---|---|---|
| 材料 | X85976 | 復核 | 謝永林 | 2022.05.25 | 日期 | 2022.07.14 | 2022.07.26 | 2022.08.08 |
| 顏色 | JMQ213457(三塗) | 批準 | 胡哥 | | 圖號 | X85976-01aFR | | |

美特鋁質 有限公司
MIDI Aluminium Fabricator Ltd.


| 工程號 | J853 | 地盤 | 延坪道住宅 |
|---|---|---|---|

請用A3打印

依據EI4825,修改攔河槽及孔位尺寸 A
新增ø10氣孔
依據EI4878-B版更換Z字碼及新增Z字碼孔位
原Z字碼編號:UN-Z03-02改為:UN-Z01

| 層數 | 數量 | 總數 | 位置 | 樓層 |
|---|---|---|---|---|
| 1 | 1 | 1 | CW-PTBB25a | 5F |

依據EI4949，5/F取消攔河 C

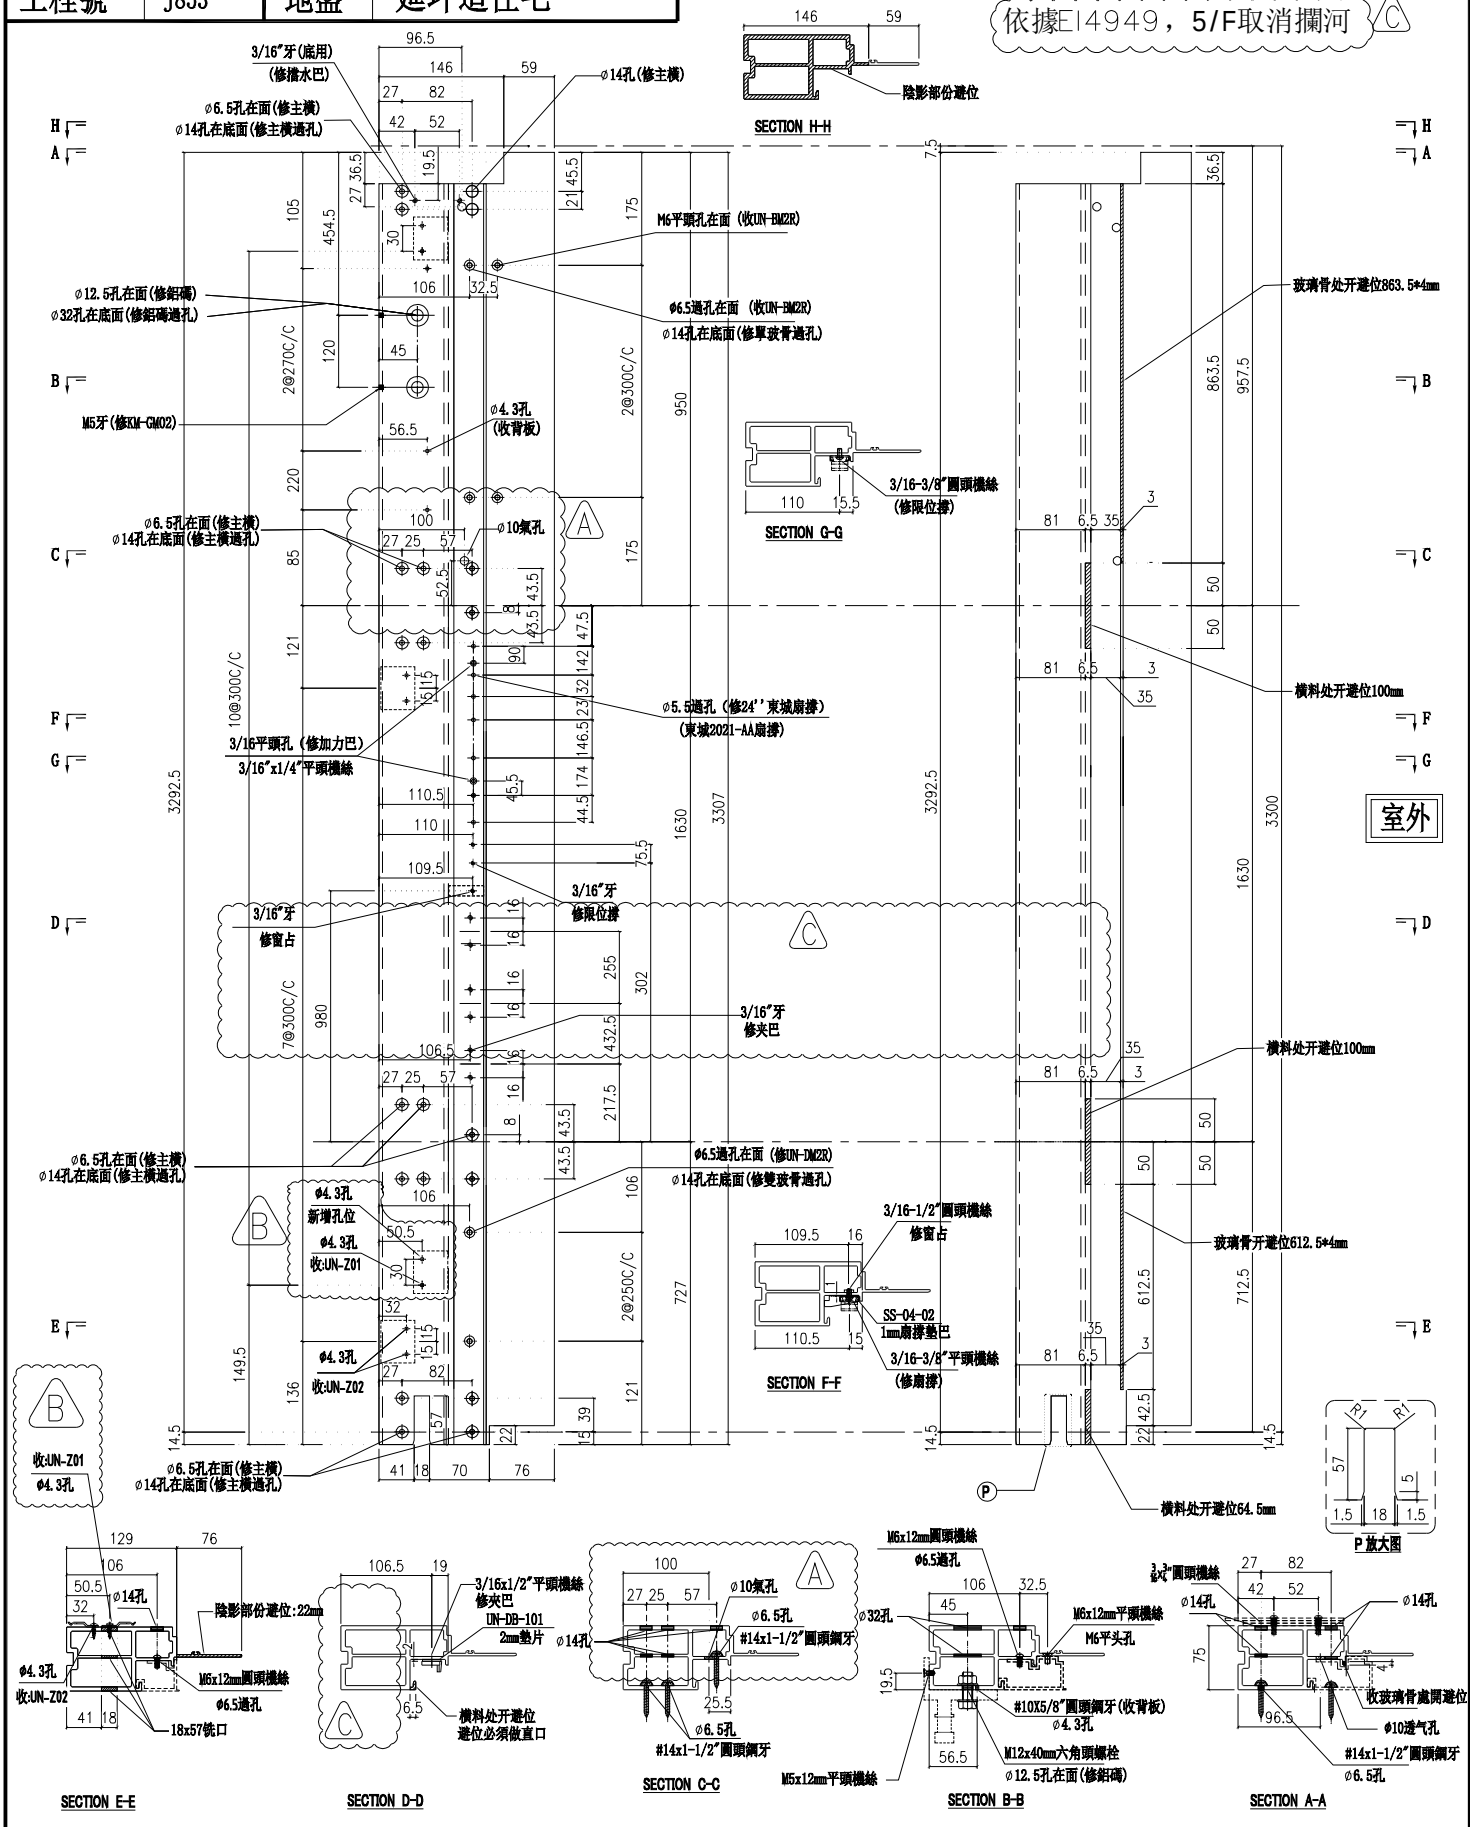


| 名稱 | 生邊企 | 制圖 | 付吉寧 | 2022.05.20 | 修改 | A | B | C |
|---|---|---|---|---|---|---|---|---|
| 材料 | X85976 | 復核 | 謝永林 | 2022.05.25 | 日期 | 2022.07.14 | 2022.07.26 | 2022.08.08 |
| 顏色 | JMQ213457(三塗) | 批準 | 胡哥 | | 圖號 | X85976-01aTR | | |

美特鋁質 有限公司
MIDI Aluminium Fabricator Ltd.

請用A3打印


依據EI4825,修改攔河槽及孔位尺寸
新增Ø10氣孔
依據EI4878-B版更換Z字碼及新增Z字碼孔位
原Z字碼編號:UN-Z03-02改為:UN-Z01

| 工程號 | J853 | 地盤 | 延坪道住宅 |
|---|---|---|---|

C

| 樓層 | 數量 | 總數 | 位置 | 樓層 |
|---|---|---|---|---|
| 1 | 1 | 1 | CW-PRMB06a | 25F |
| 1 | 1 | 1 | CW-PRMB06c | 16F |

依據EI4949，5/F取消攔河
修改樓層與數量

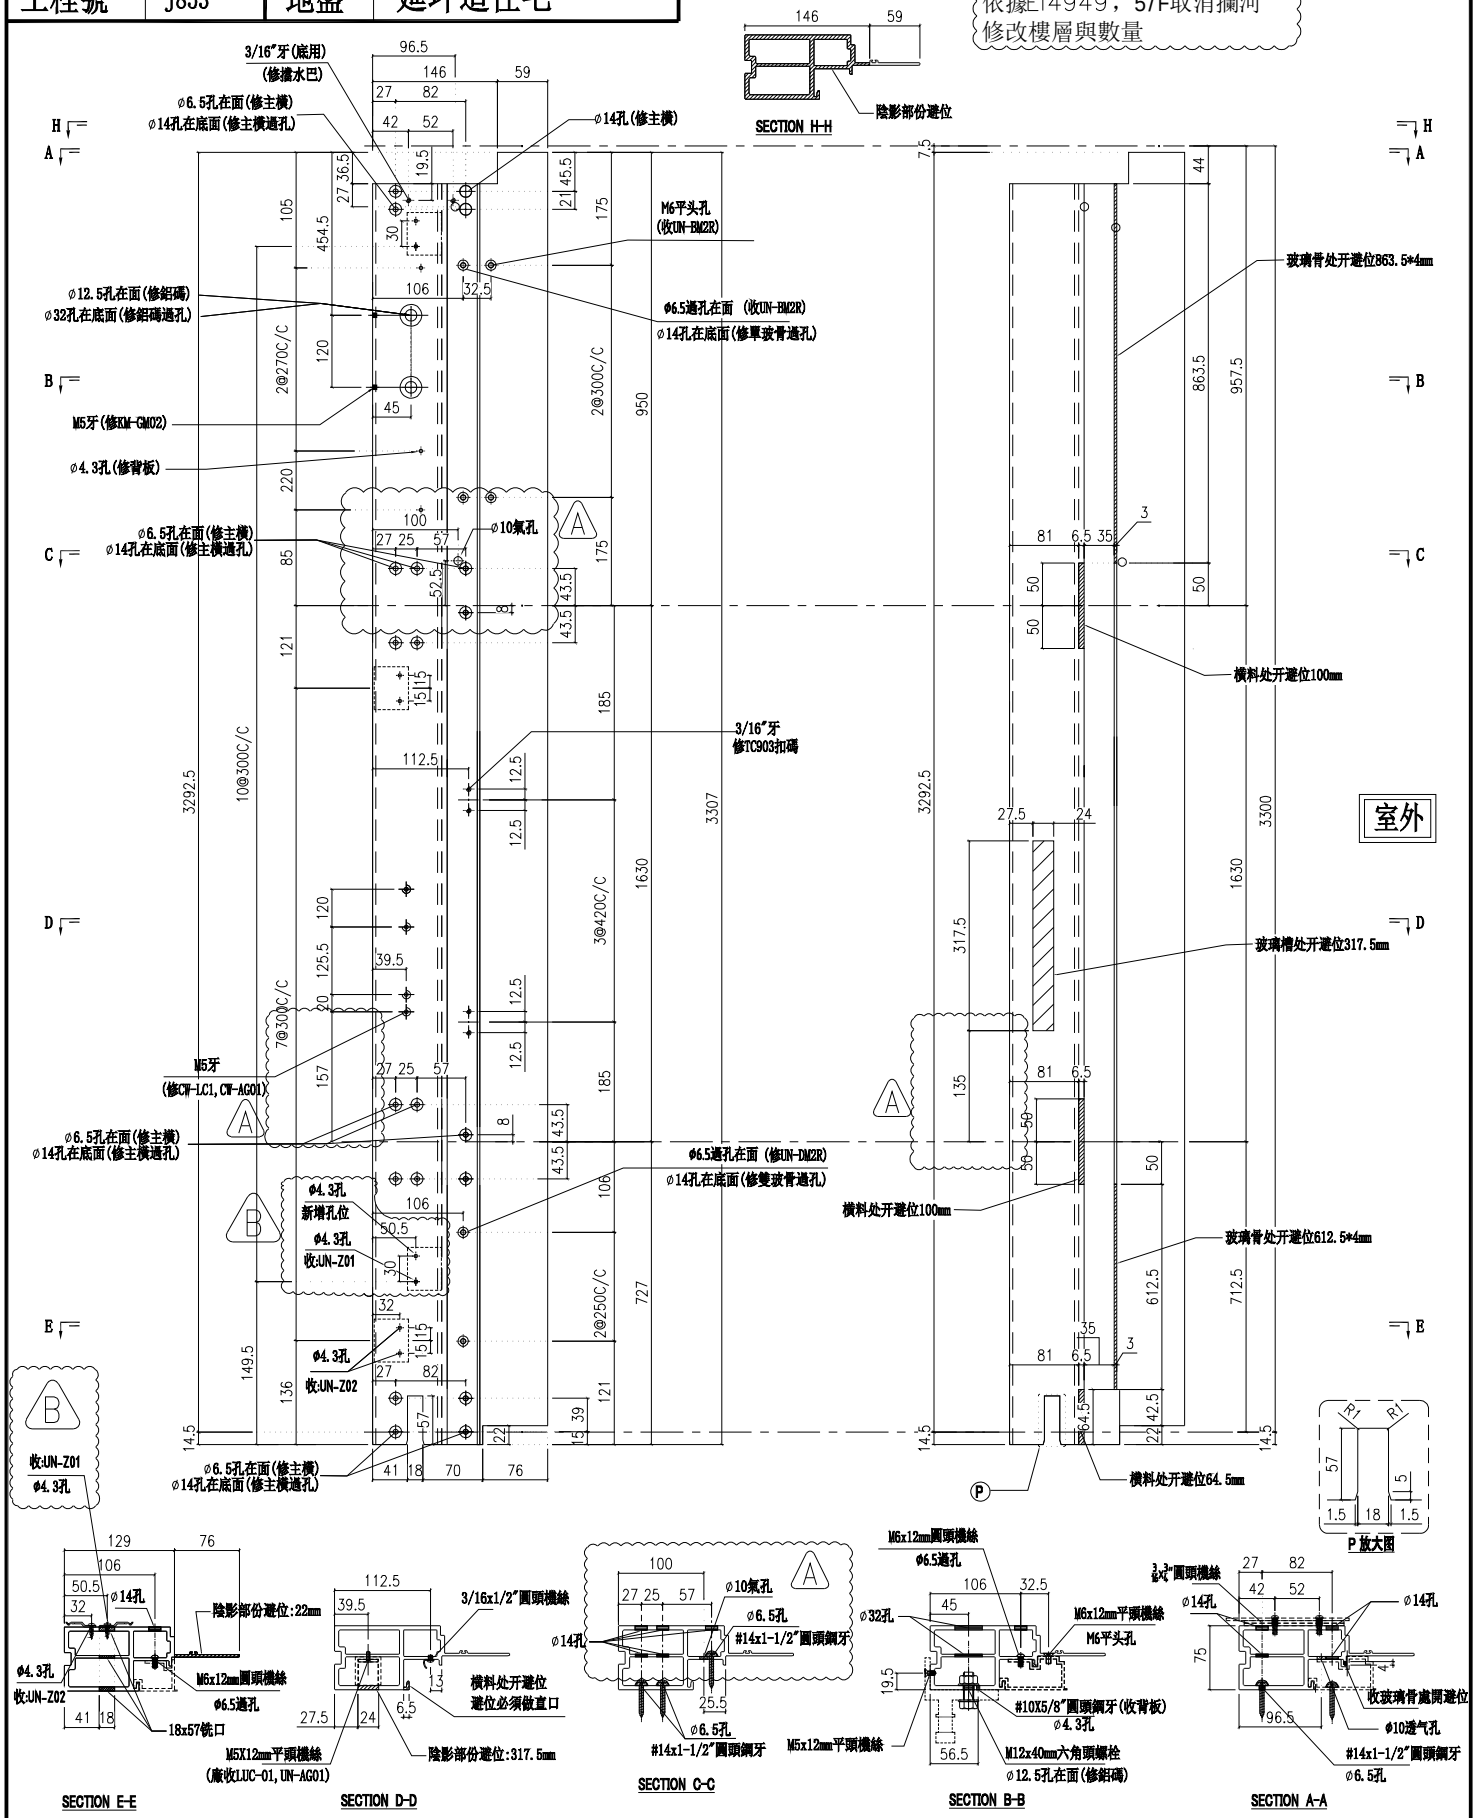


| 名稱 | 生邊企 | 制圖 | 付吉寧 | 2022.05.20 | 修改 | A | B | C |
|---|---|---|---|---|---|---|---|---|
| 材料 | X85976 | 復核 | 謝永林 | 2022.05.25 | 日期 | 2022.07.14 | 2022.07.26 | 2022.08.08 |
| 顏色 | JMQ213457(三塗) | 批準 | 胡哥 | | 圖號 | X85976-02aR | | |

美特鋁質 有限公司
MIDI Aluminium Fabricator Ltd.

| 工程號 | J853 | 地盤 | 延坪道住宅 |
|---|---|---|---|

請用A3打印


依據EI4825,修改攔河槽及孔位尺寸

新增⌀10氣孔

依據EI4878-B版更換Z字碼及新增Z字碼孔位
原Z字碼編號:UN-Z03-02改為:UN-Z01

| C | 層數 | 數量 | 總數 | 位置 | 樓層 |
|---|---|---|---|---|---|
| | 1 | 1 | 1 | CW-PTBG25a | 25F |
| | 1 | 1 | 1 | CW-PTBB25a | 16F |

依據EI4949，5/F取消攔河
修改樓層與數量

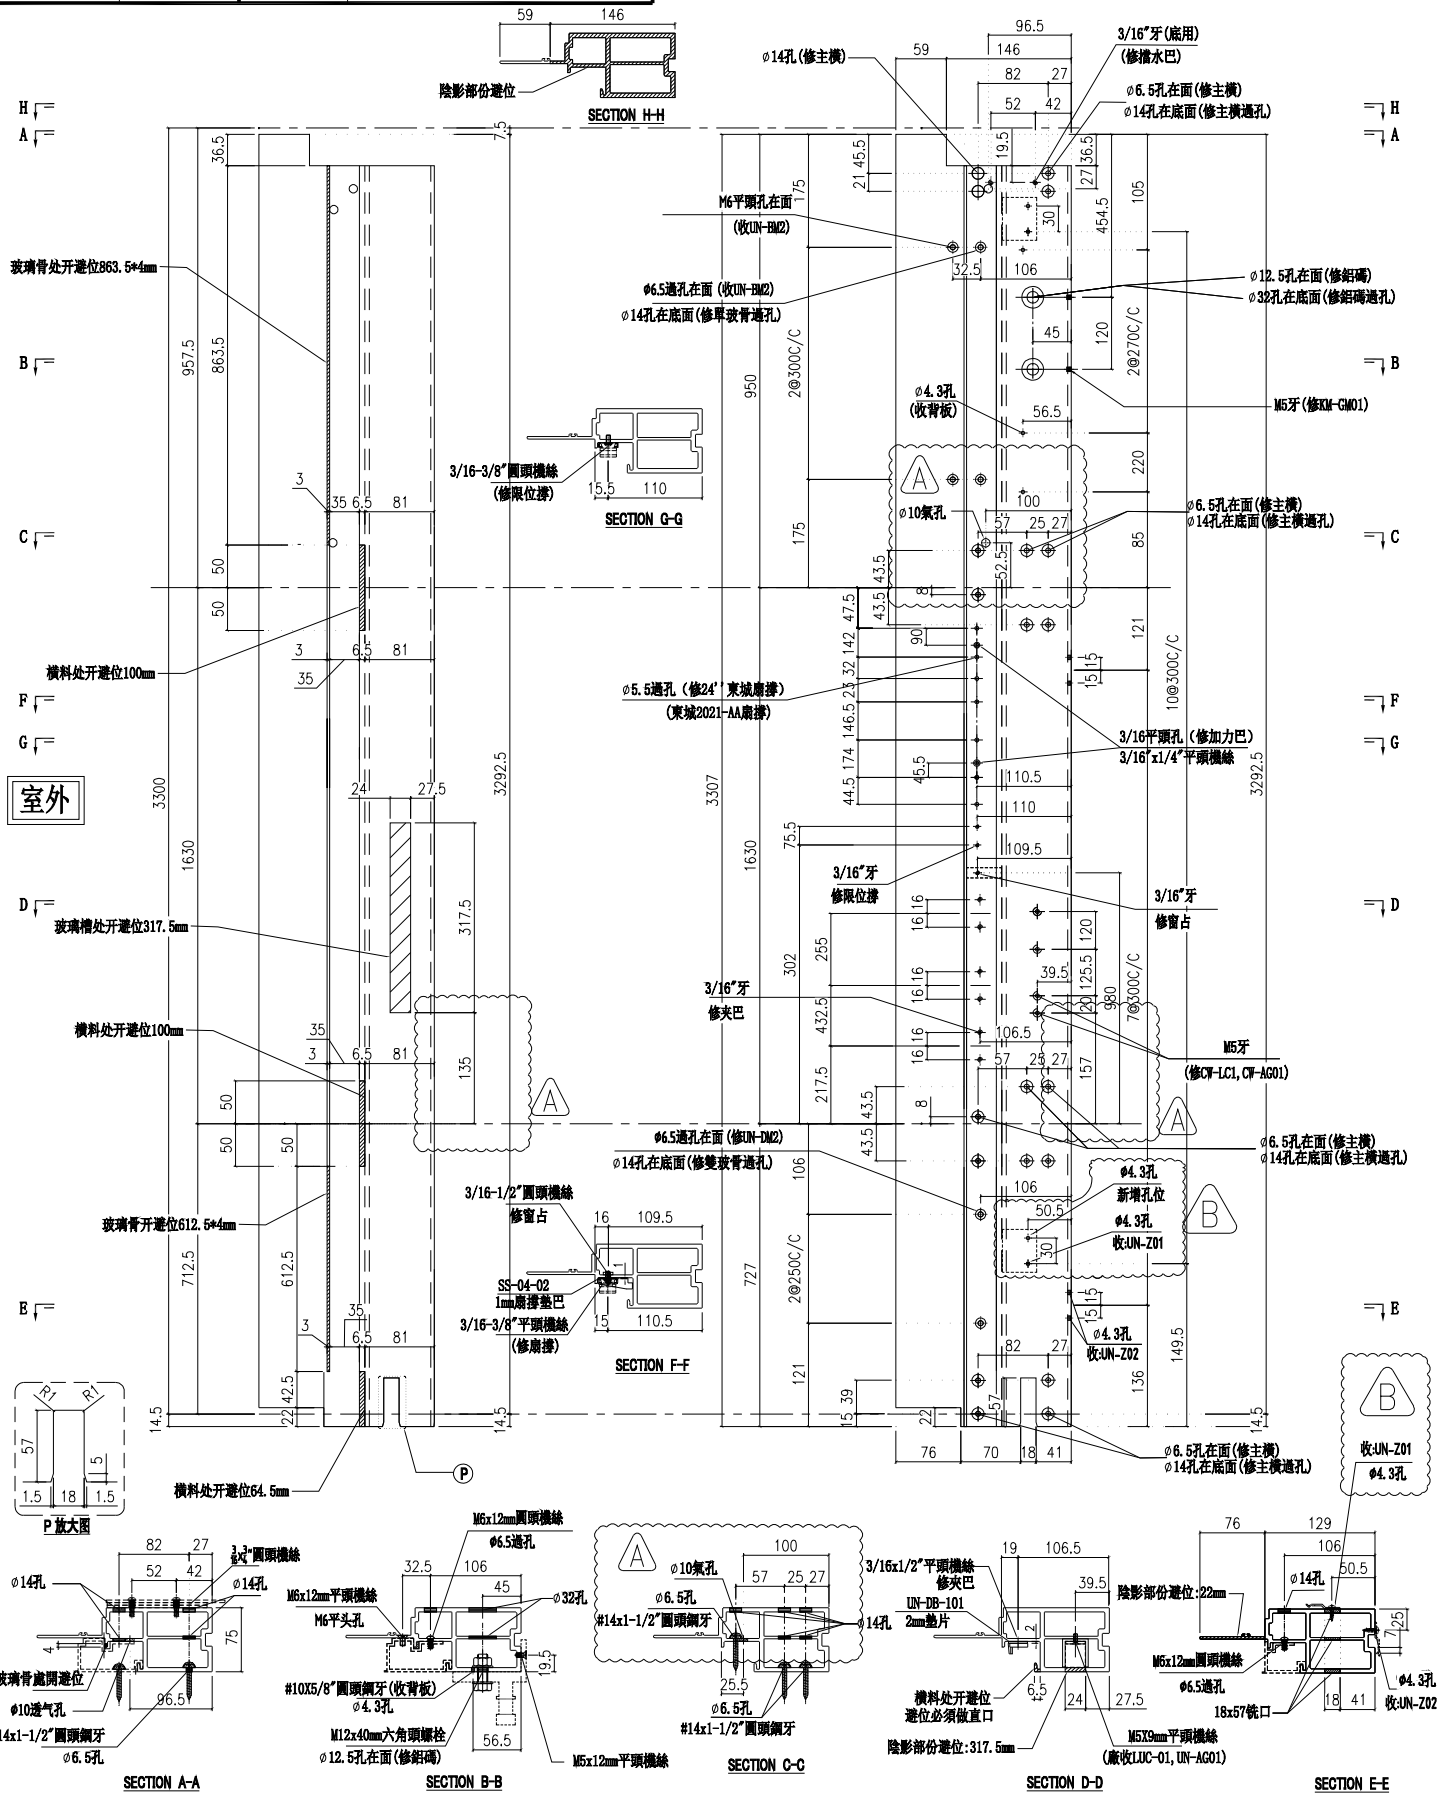


| 名稱 | 生邊企 | 制圖 | 付吉寧 | 2022.05.20 | 修改 | A | B | C |
|---|---|---|---|---|---|---|---|---|
| 材料 | X85976 | 復核 | 謝永林 | 2022.05.25 | 日期 | 2022.07.14 | 2022.07.26 | 2022.08.08 |
| 顏色 | JMQ213457(三塗) | 批準 | 胡哥 | | 圖號 | X85976-04aL | | |

美特鋁質 有限公司
MIDI Aluminium Fabricator Ltd.


請用A3打印

依據EI4825,修改攔河檔及孔位尺寸
新增Ø10氣孔
依據EI4878-B版更換Z字碼及新增Z字碼孔位
原Z字碼編號:UN-Z03-02改為:UN-Z01

| 層數 | 數量 | 總數 | 位置 | 樓層 |
|---|---|---|---|---|
| 1 | 1 | 1 | CW-PLBG06cX | 16F |

C 依據EI4949，5/F取消攔河修改樓層與數量

| 工程號 | J853 | 地盤 | 延坪道住宅 |
|---|---|---|---|

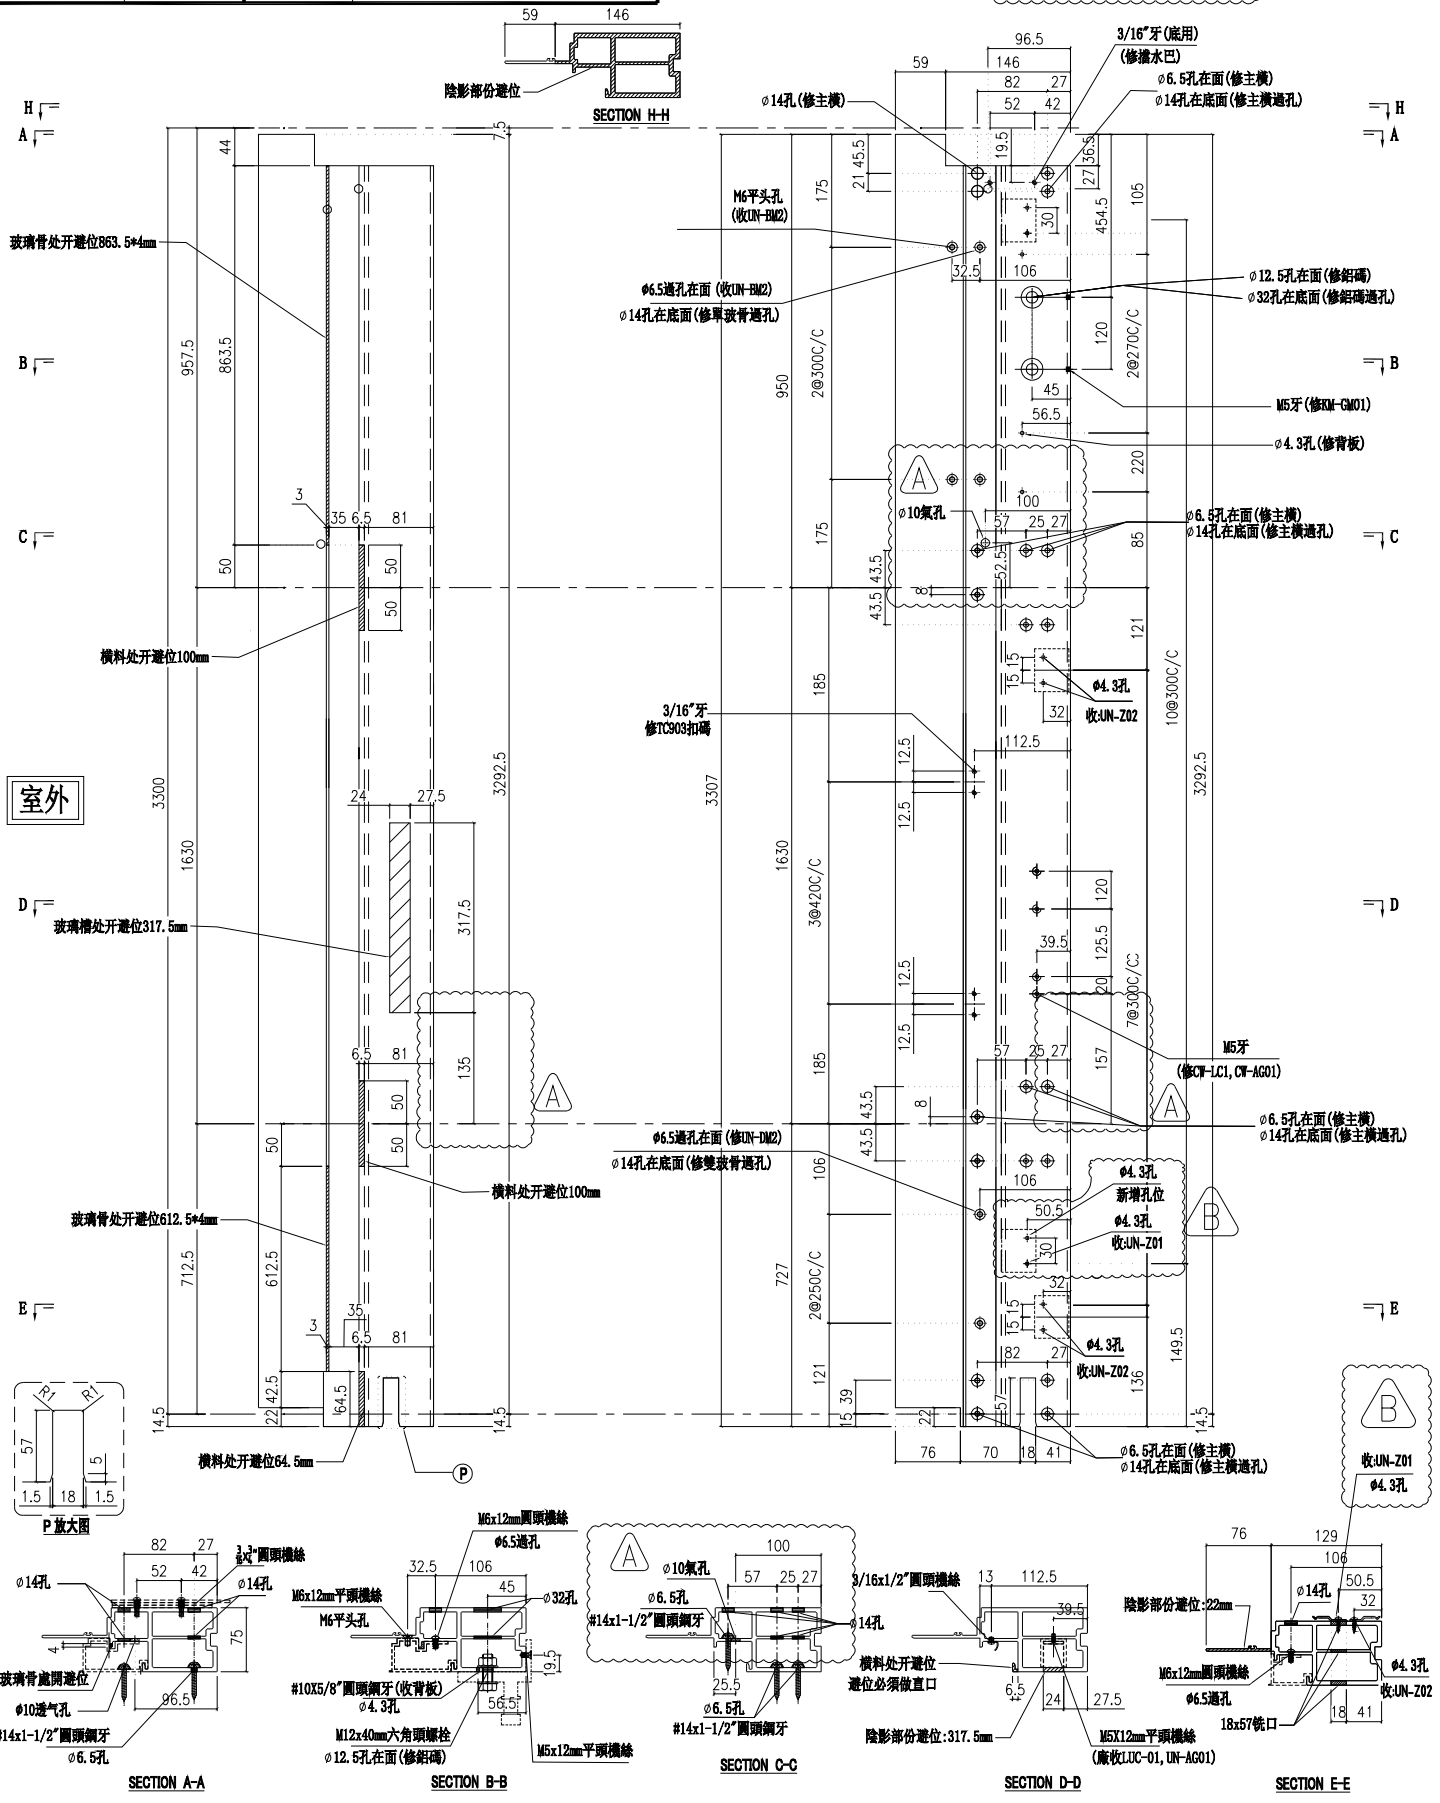


| 名稱 | 生邊企 | 制圖 | 付吉寧 | 2022.05.20 | 修改 | A | B | C |
|---|---|---|---|---|---|---|---|---|
| 材料 | X85976 | 復核 | 謝永林 | 2022.05.25 | 日期 | 2022.07.14 | 2022.07.26 | 2022.08.08 |
| 顏色 | JMQ213457(三塗) | 批準 | 胡哥 | | 圖號 | X85976-07a | | |

美特鋁質 有限公司
MIDI Aluminium Fabricator Ltd.

請用A3打印


| 工程號 | J853 | 地盤 | 延坪道住宅 |
|---|---|---|---|

| 層數 | 數量 | 總數 | 位置 | 樓層 |
|---|---|---|---|---|
| 1 | 1 | 1 | CW-PLBG06aY | 25F |
| 1 | 1 | 1 | CW-PLBG06cY | 16F |

C 依據EI4949，5/F取消攔河
修改樓層與數量

依據EI4825,修改攔河槽及孔位尺寸
新增ø10氣孔

依據EI4878-B版更換Z字碼及新增Z字碼孔位
原Z字碼編號:UN-Z03-02改為:UN-Z01

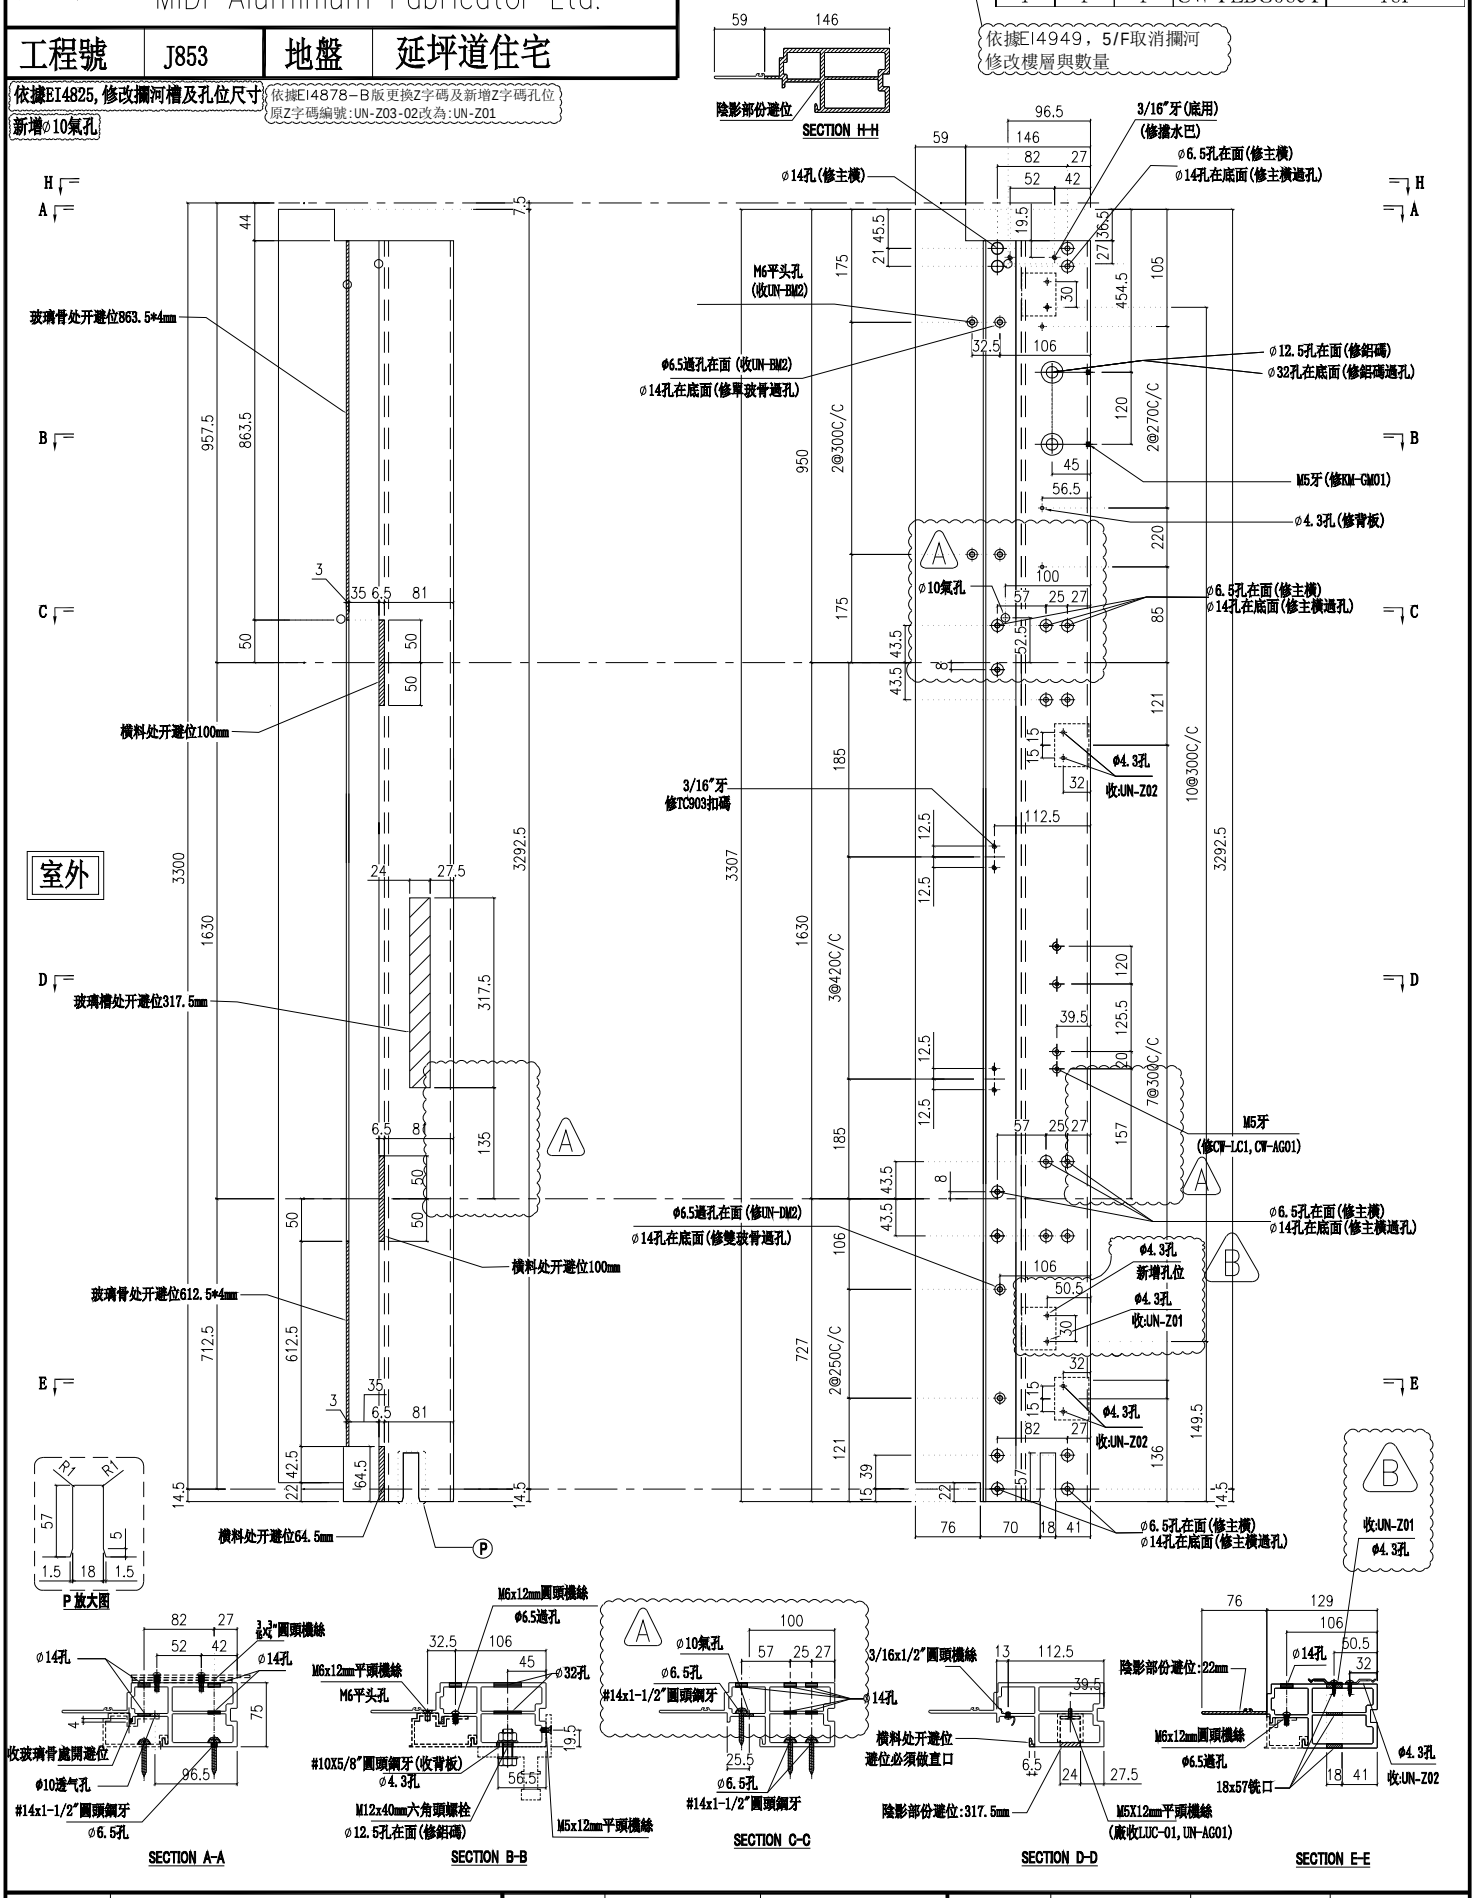


| 名稱 | 生邊企 | 制圖 | 付吉寧 | 2022.05.20 | 修改 | A | B | C |
|---|---|---|---|---|---|---|---|---|
| 材料 | X85976 | 復核 | 謝永林 | 2022.05.25 | 日期 | 2022.07.14 | 2022.07.26 | 2022.08.08 |
| 顏色 | JMQ213457(三塗) | 批準 | 胡哥 | | 圖號 | X85976-07aL | | |

美特鋁質 有限公司
MIDI Aluminium Fabricator Ltd.


請用A3打印

| 工程號 | J853 | 地盤 | 延坪道住宅 |
|---|---|---|---|

依據EI4825,修改攔河槽及孔位尺寸

| 層數 | 數量 | 總數 | 位置 | 樓層 |
|---|---|---|---|---|
| 1 | 1 | 1 | CW-PTMG06a | 16F |
| 1 | 1 | 1 | CW-PTBG18a | 25F |
| 2 | 1 | 2 | CW-PTMG30a | 16F,25F |

依據EI4949，5/F取消攔河
修改樓層與數量

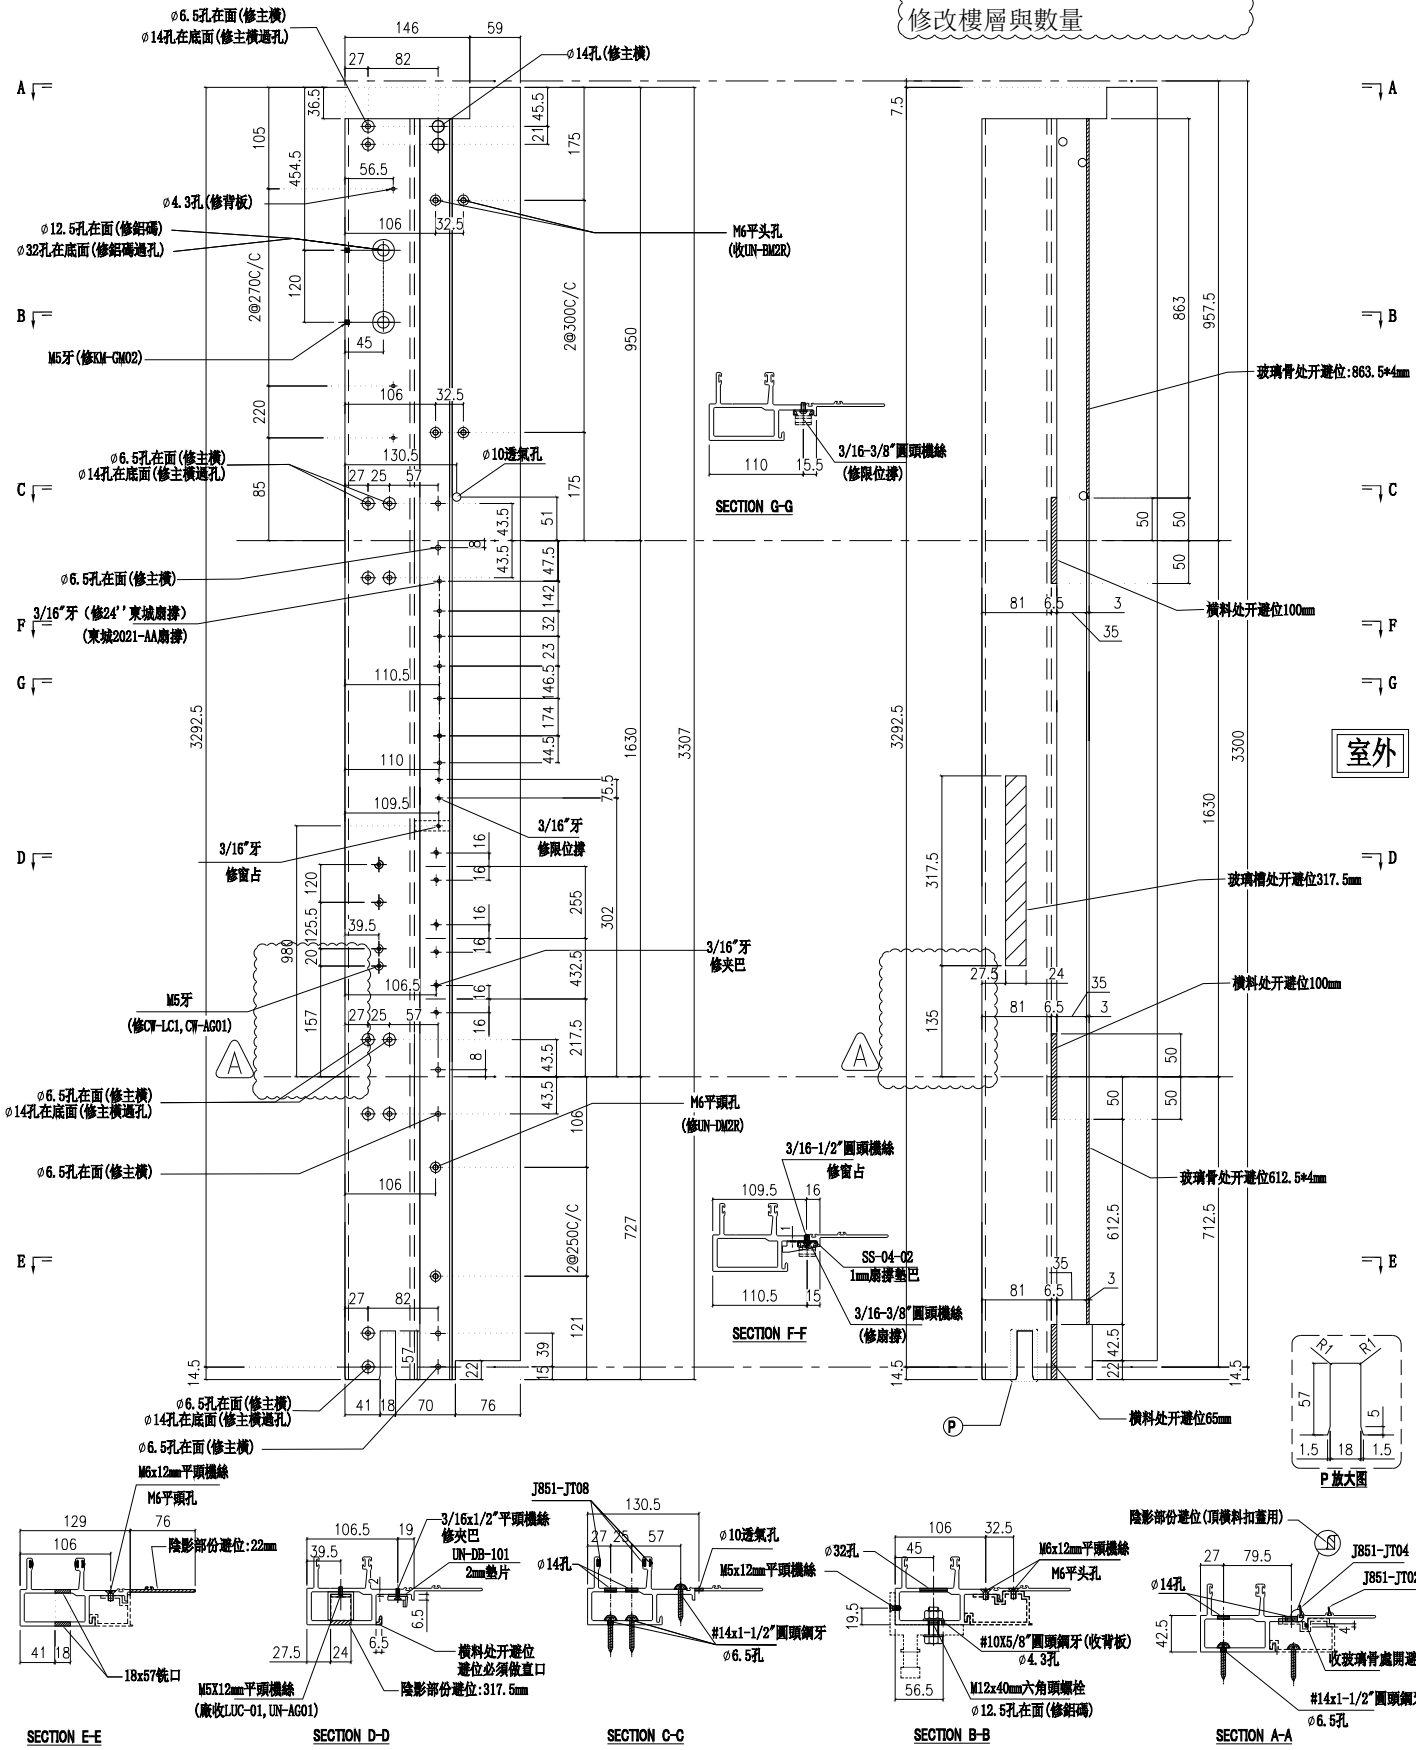


| 名稱 | 生公企 | 制圖 | 付吉寧 | 2022.05.20 | 修改 | A | B | |
|---|---|---|---|---|---|---|---|---|
| 材料 | X85973 | 復核 | 謝永林 | 2022.05.25 | 日期 | 2022.07.14 | 2022.08.08 | |
| 顏色 | JMQ213457(三塗) | 批準 | 胡哥 | | 圖號 | X85973-01a | | |

美特鋁質 有限公司
MIDI Aluminium Fabricator Ltd.

請用A3打印

| 工程號 | J853 | 地盤 | 延坪道住宅 |
|---|---|---|---|


| 層數 | 數量 | 總數 | 位置 | 樓層 |
|---|---|---|---|---|
| ~~1~~ | ~~1~~ | ~~1~~ | ~~CW-PTMG07a~~ | ~~16F~~ |
| 2 | 1 | 2 | CW-PTBG16a | 16F,25F |
| 2 | 1 | 2 | CW-PTMG30aX | 16F,25F |


C

依據EI4949，5/F取消攔河
修改樓層與數量

依據EI4825,修改攔河槽及孔位尺寸

依據EI4439-A修改分格寬度,數量及使用位置 B

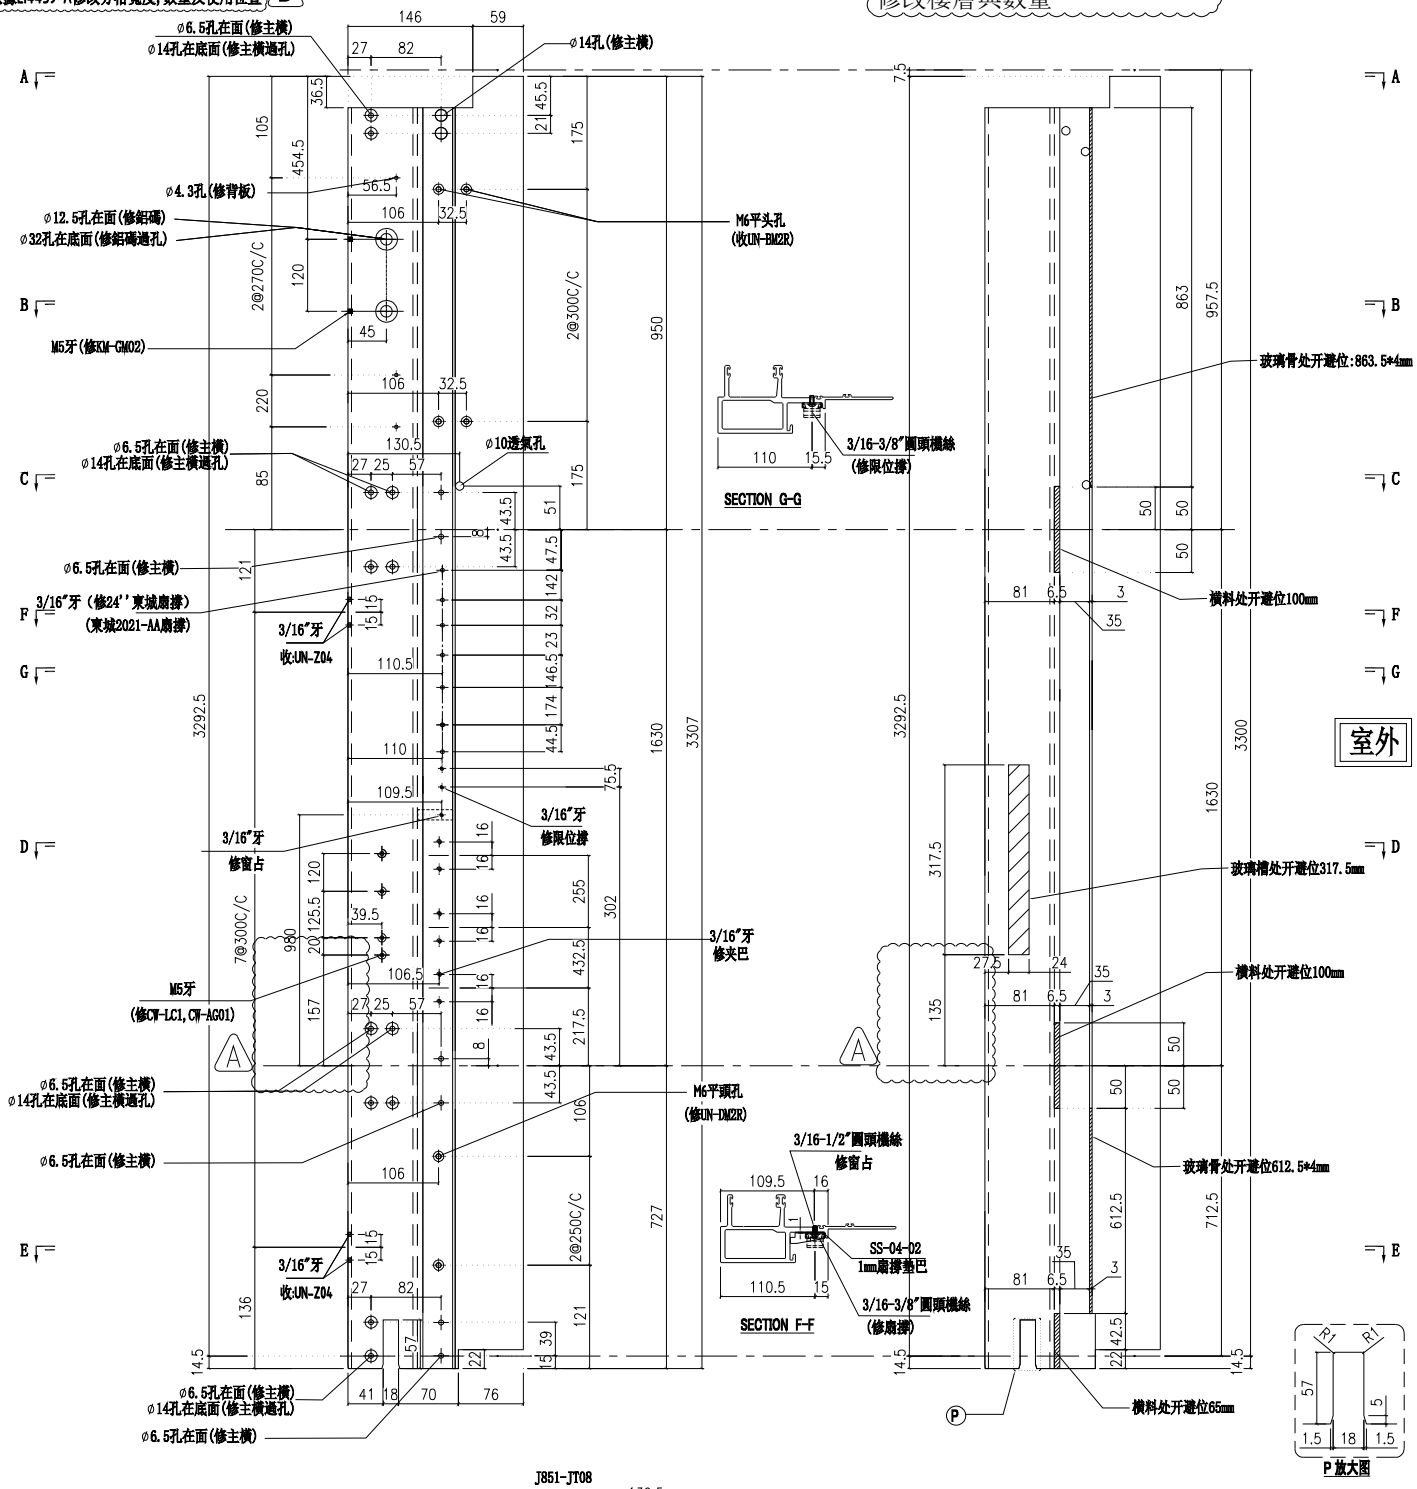

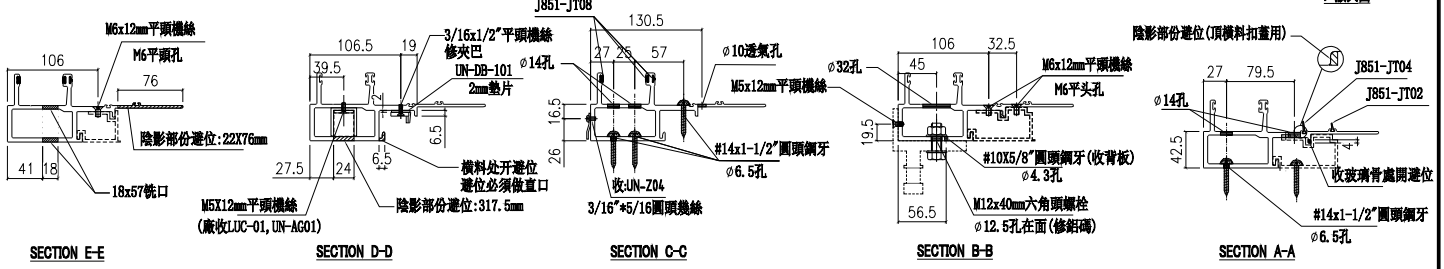
| 名稱 | 生公企 | 制圖 | 付吉寧 | 2022.05.20 | 修改 | A | B | C |
|---|---|---|---|---|---|---|---|---|
| 材料 | X85973 | 復核 | 謝永林 | 2022.05.25 | 日期 | 2022.07.14 | 2022.07.26 | 2022.08.08 |
| 顏色 | JMQ213457(三塗) | 批準 | 胡哥 | | 圖號 | X85973-01aZ | | |

美特鋁質 有限公司
MIDI Aluminium Fabricator Ltd.

請用A3打印


| 工程號 | J853 | 地盤 | 延坪道住宅 |
|---|---|---|---|


依據EI4825,修改攔河槽及孔位尺寸

| 樓層 | 數量 | 總數 | 位置 | 樓層 |
|---|---|---|---|---|
| 2 | 1 | 2 | CW-PLMG05a | 16F,25F |
| 1 | 1 | 1 | CW-PLBG06cX | 16F |
| 1 | 1 | 1 | CW-PLBG06aY | 25F |
| 1 | 1 | 1 | CW-PLBG06cY | 16F |

B

依據EI4949，5/F取消攔河
修改樓層與數量

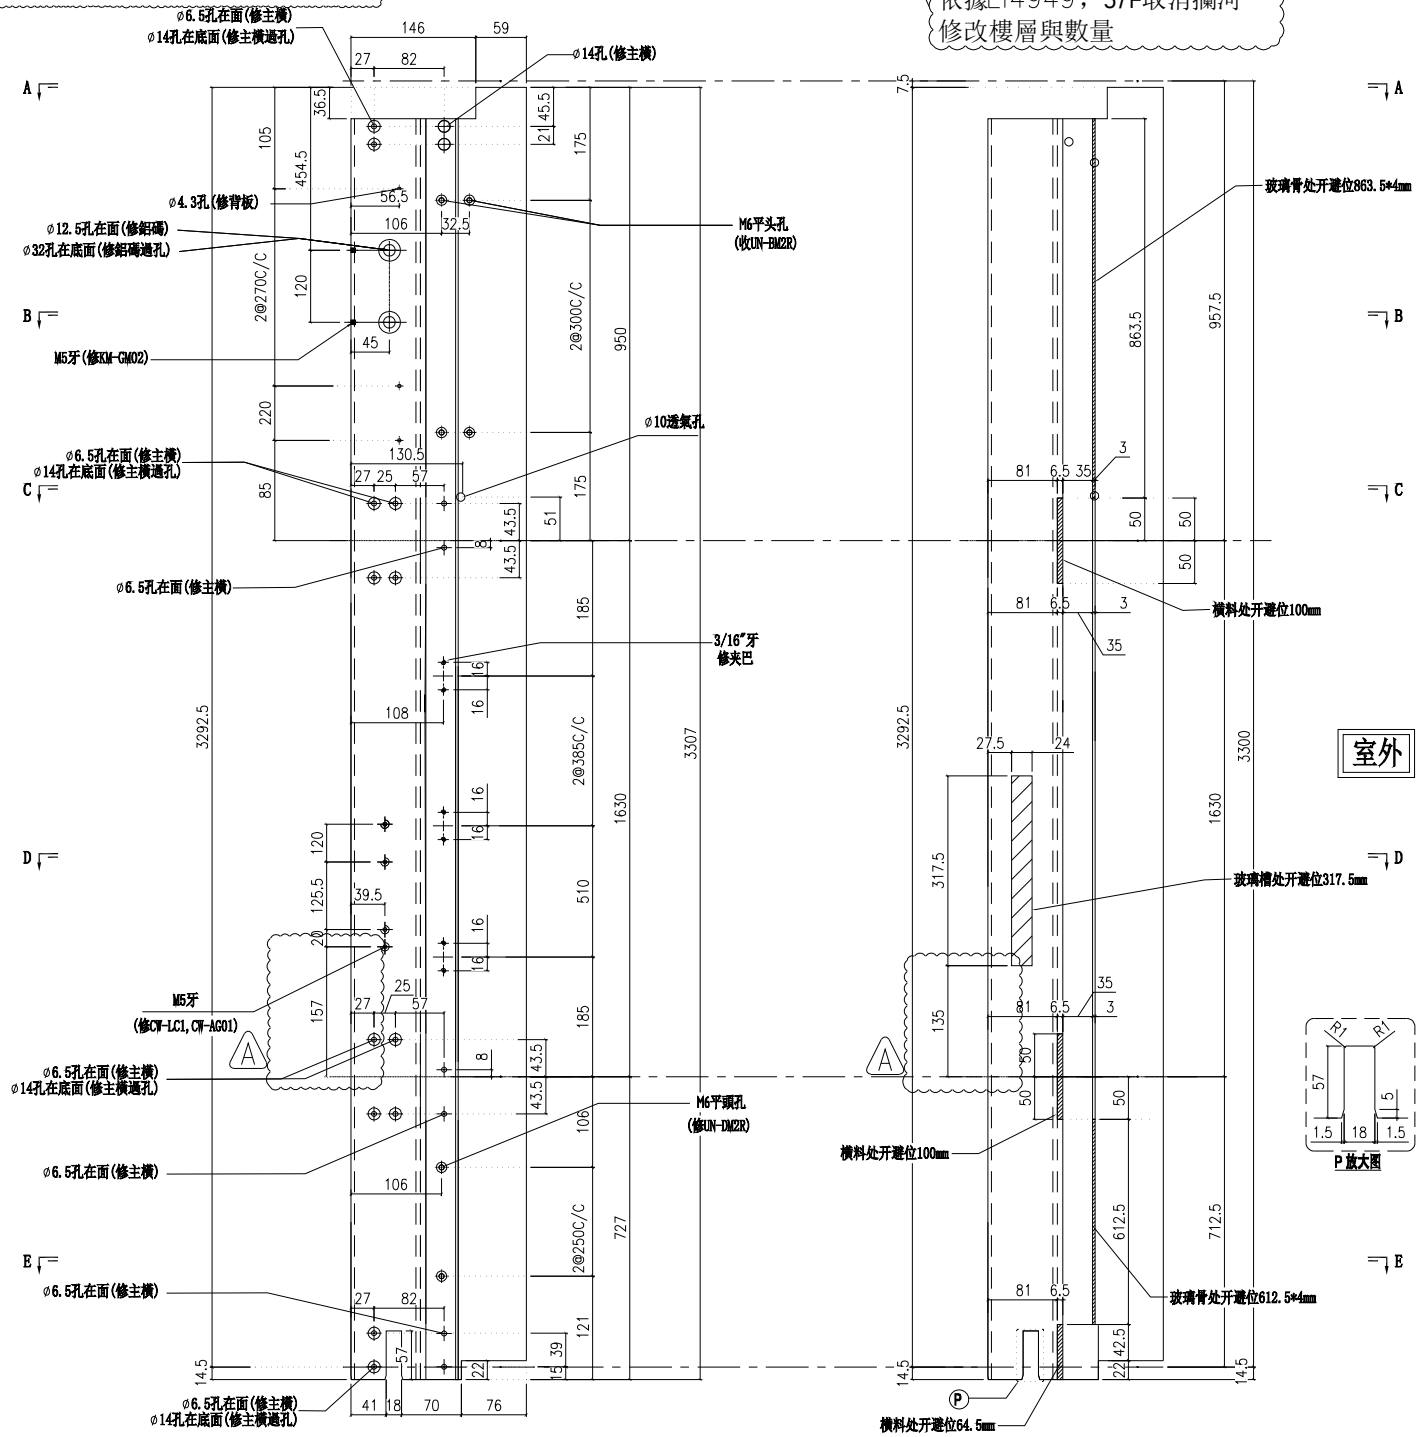

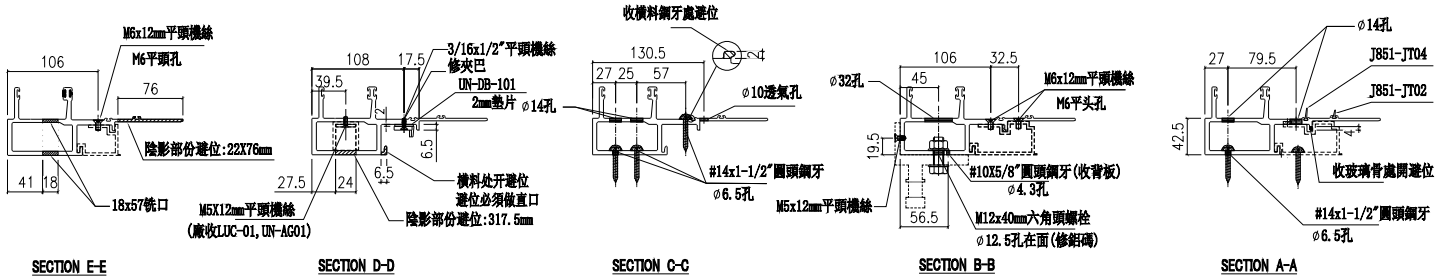
| 名稱 | 生公企 | 制圖 | 付吉寧 | 2022.05.20 | 修改 | A | B | |
|---|---|---|---|---|---|---|---|---|
| 材料 | X85973 | 復核 | 謝永林 | 2022.05.25 | 日期 | 2022.07.14 | 2022.08.08 | |
| 顏色 | JMQ213457(三塗) | 批準 | 胡哥 | | 圖號 | X85973-03a | | |

美特鋁質 有限公司
MIDI Aluminium Fabricator Ltd.


請用A3打印


| 樓層 | 數量 | 總數 | 位置 | 樓層 |
|---|---|---|---|---|
| 2 | 1 | 2 | CW-PRMG05a | 16F,25F |

B 依據EI4949，5/F取消攔河
修改樓層與數量

| 工程號 | J853 | 地盤 | 延坪道住宅 |
|---|---|---|---|

依據EI4825,修改攔河槽及孔位尺寸

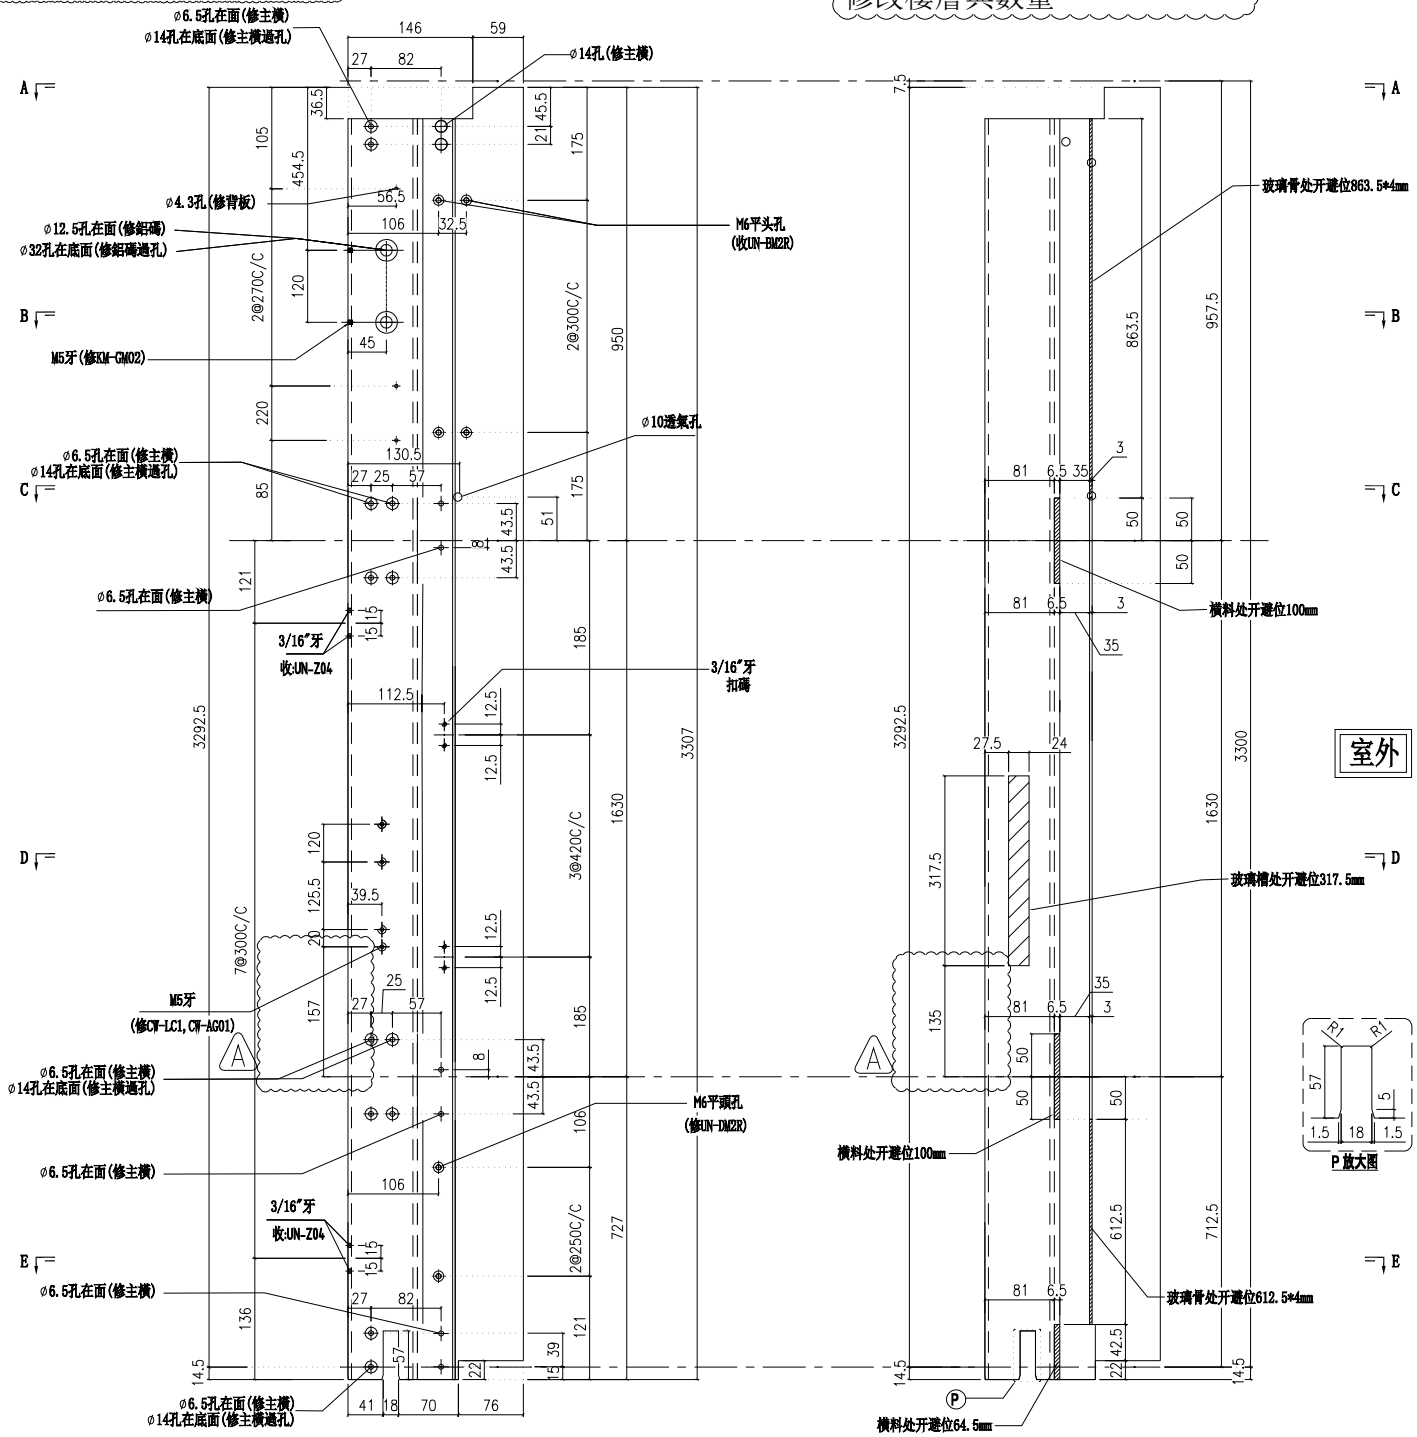

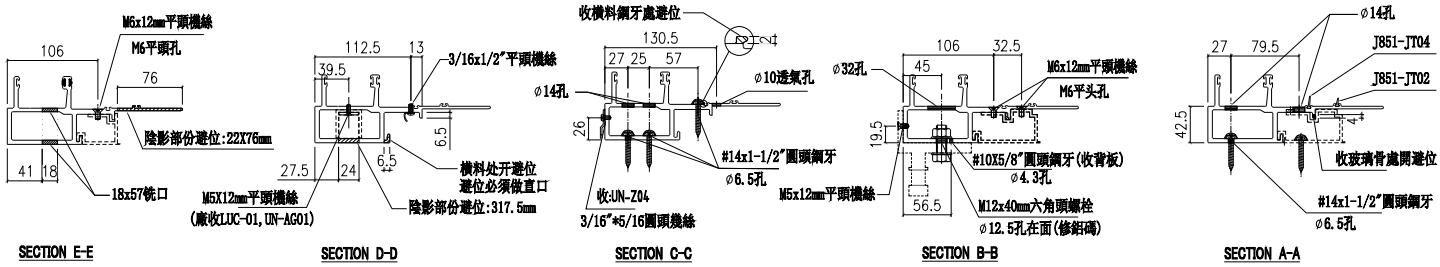
SECTION E-E　SECTION D-D　SECTION C-C　SECTION B-B　SECTION A-A

| 名稱 | 生公企 | 制圖 | 付吉寧 | 2022.05.20 | 修改 | A | B | |
|---|---|---|---|---|---|---|---|---|
| 材料 | X85973 | 復核 | 謝永林 | 2022.05.25 | 日期 | 2022.07.14 | 2022.08.08 | |
| 顏色 | JMQ213457(三塗) | 批準 | 胡哥 | | 圖號 | X85973-03aY | | |

美特鋁質 有限公司
MIDI Aluminium Fabricator Ltd.

請用A3打印


| 工程號 | J853 | 地盤 | 延坪道住宅 |
|---|---|---|---|


| | 層數 | 數量 | 總數 | 位置 | 樓層 |
|---|---|---|---|---|---|
| B | 1 | 1 | 1 | CW-PTMG07a | 16F |
| | 1 | 1 | 1 | CW-PTMB18a | 25F |
| C | 2 | 1 | 2 | CW-PTMG30aX | 16F,25F |


依據EI4825,修改攔河槽及孔位尺寸


依據(EI4439-A修改分格寬度),修改使用位置與數量


依據EI4949，5/F取消攔河
修改樓層與數量

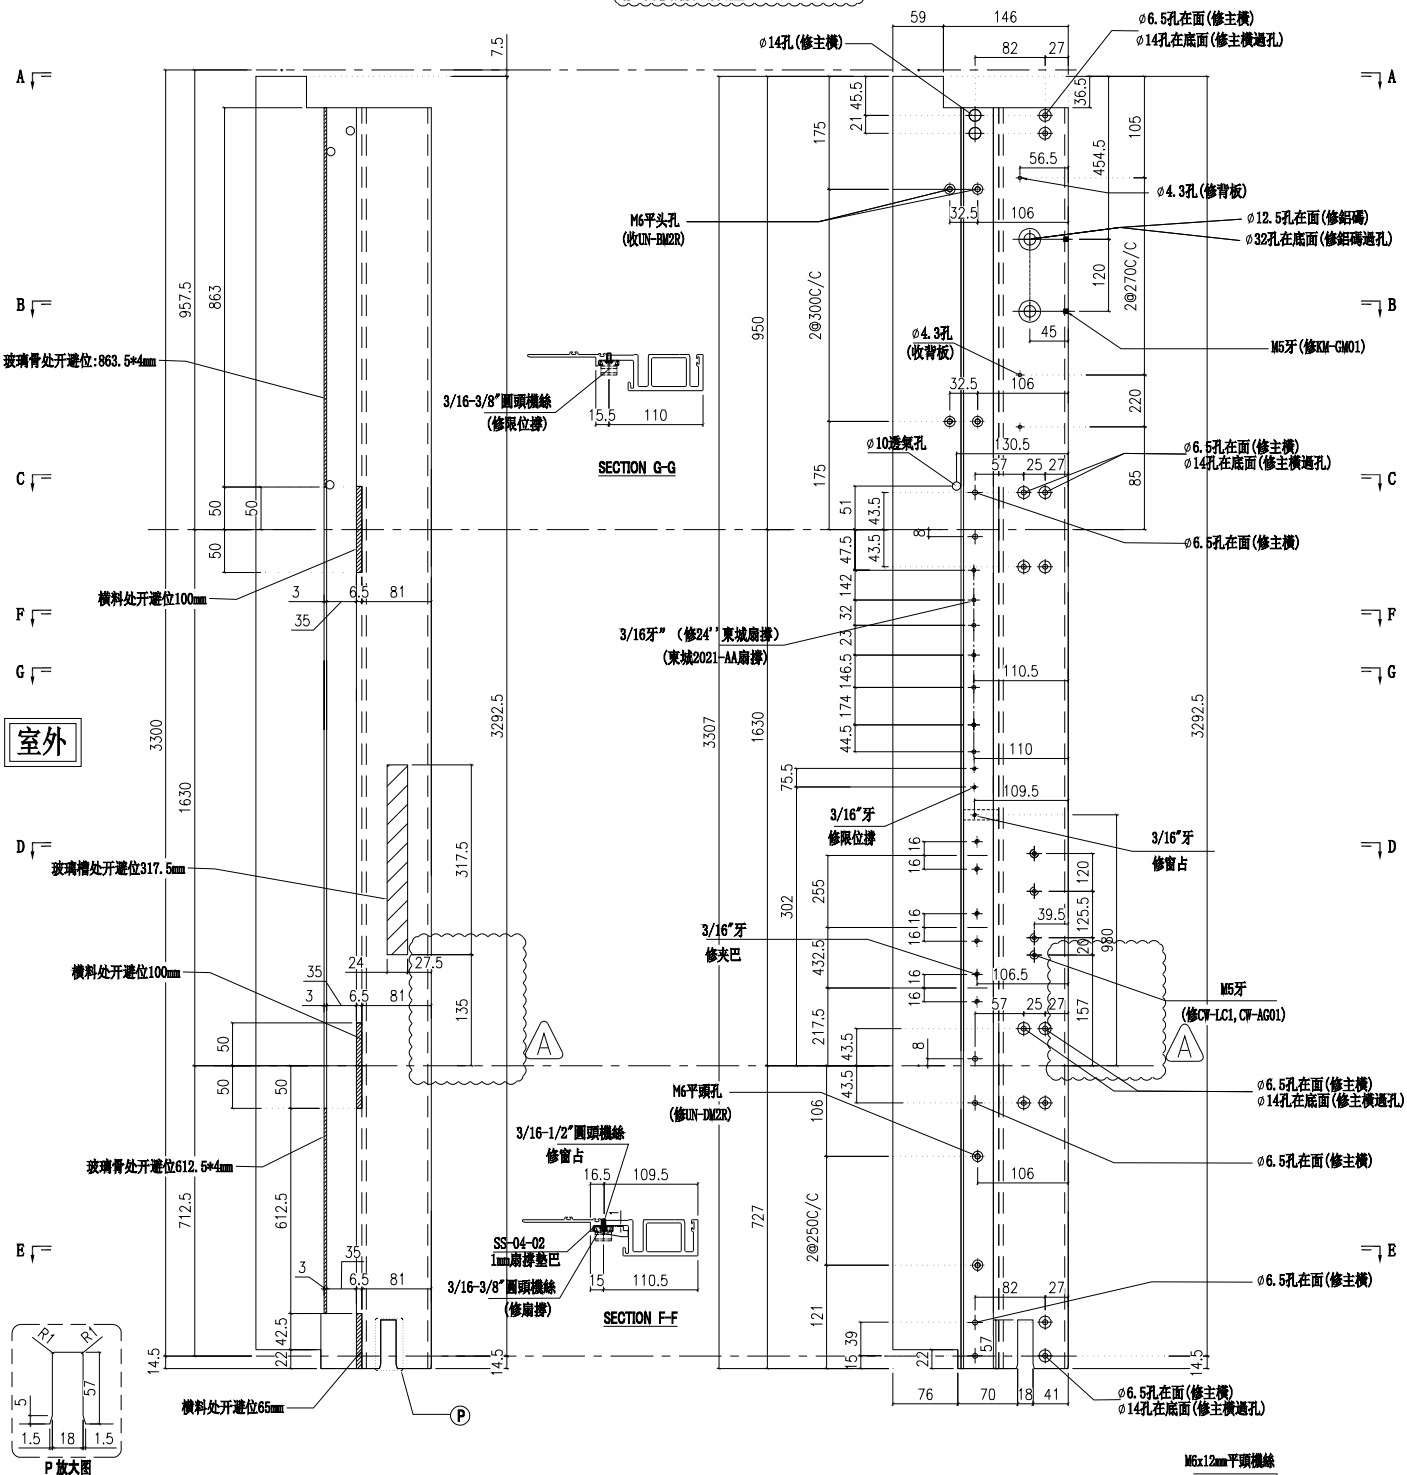


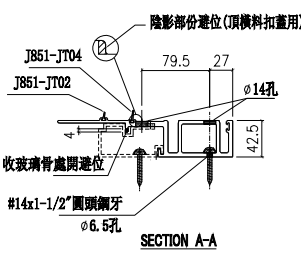
| 名稱 | 生母企 | 制圖 | 付吉寧 | 2022.05.20 | 修改 | A | B | C |
|---|---|---|---|---|---|---|---|---|
| 材料 | X85974 | 復核 | 謝永林 | 2022.05.25 | 日期 | 2022.07.14 | 2022.07.26 | 2022.08.08 |
| 顏色 | JMQ213457(三塗) | 批準 | 胡哥 | | 圖號 | X85974-01a | | |

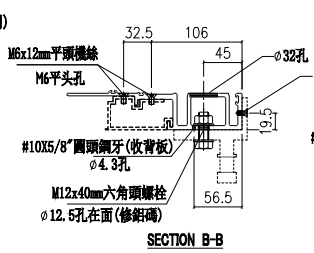美特鋁質 有限公司
MIDI Aluminium Fabricator Ltd.

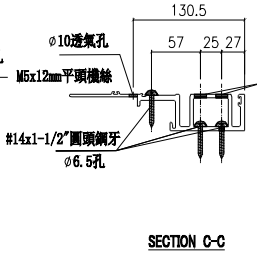請用A3打印

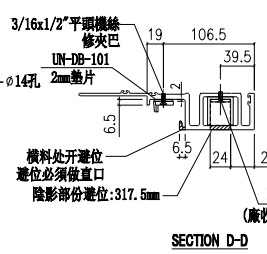
| 工程號 | J853 | 地盤 | 延坪道住宅 |
|---|---|---|---|

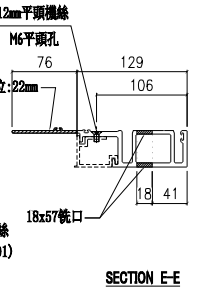依據EI4825,修改攔河槽及孔位尺寸

B

| 樓層 | 數量 | 總數 | 位置 | 樓層 |
|---|---|---|---|---|
| 1 | 1 | 1 | CW-PTMG06a | 16F |
| 2 | 1 | 2 | CW-PTMB16a | 16F,25F |
| 2 | 1 | 2 | CW-PTMG30a | 16F,25F |

依據EI4949，5/F取消攔河
修改樓層與數量

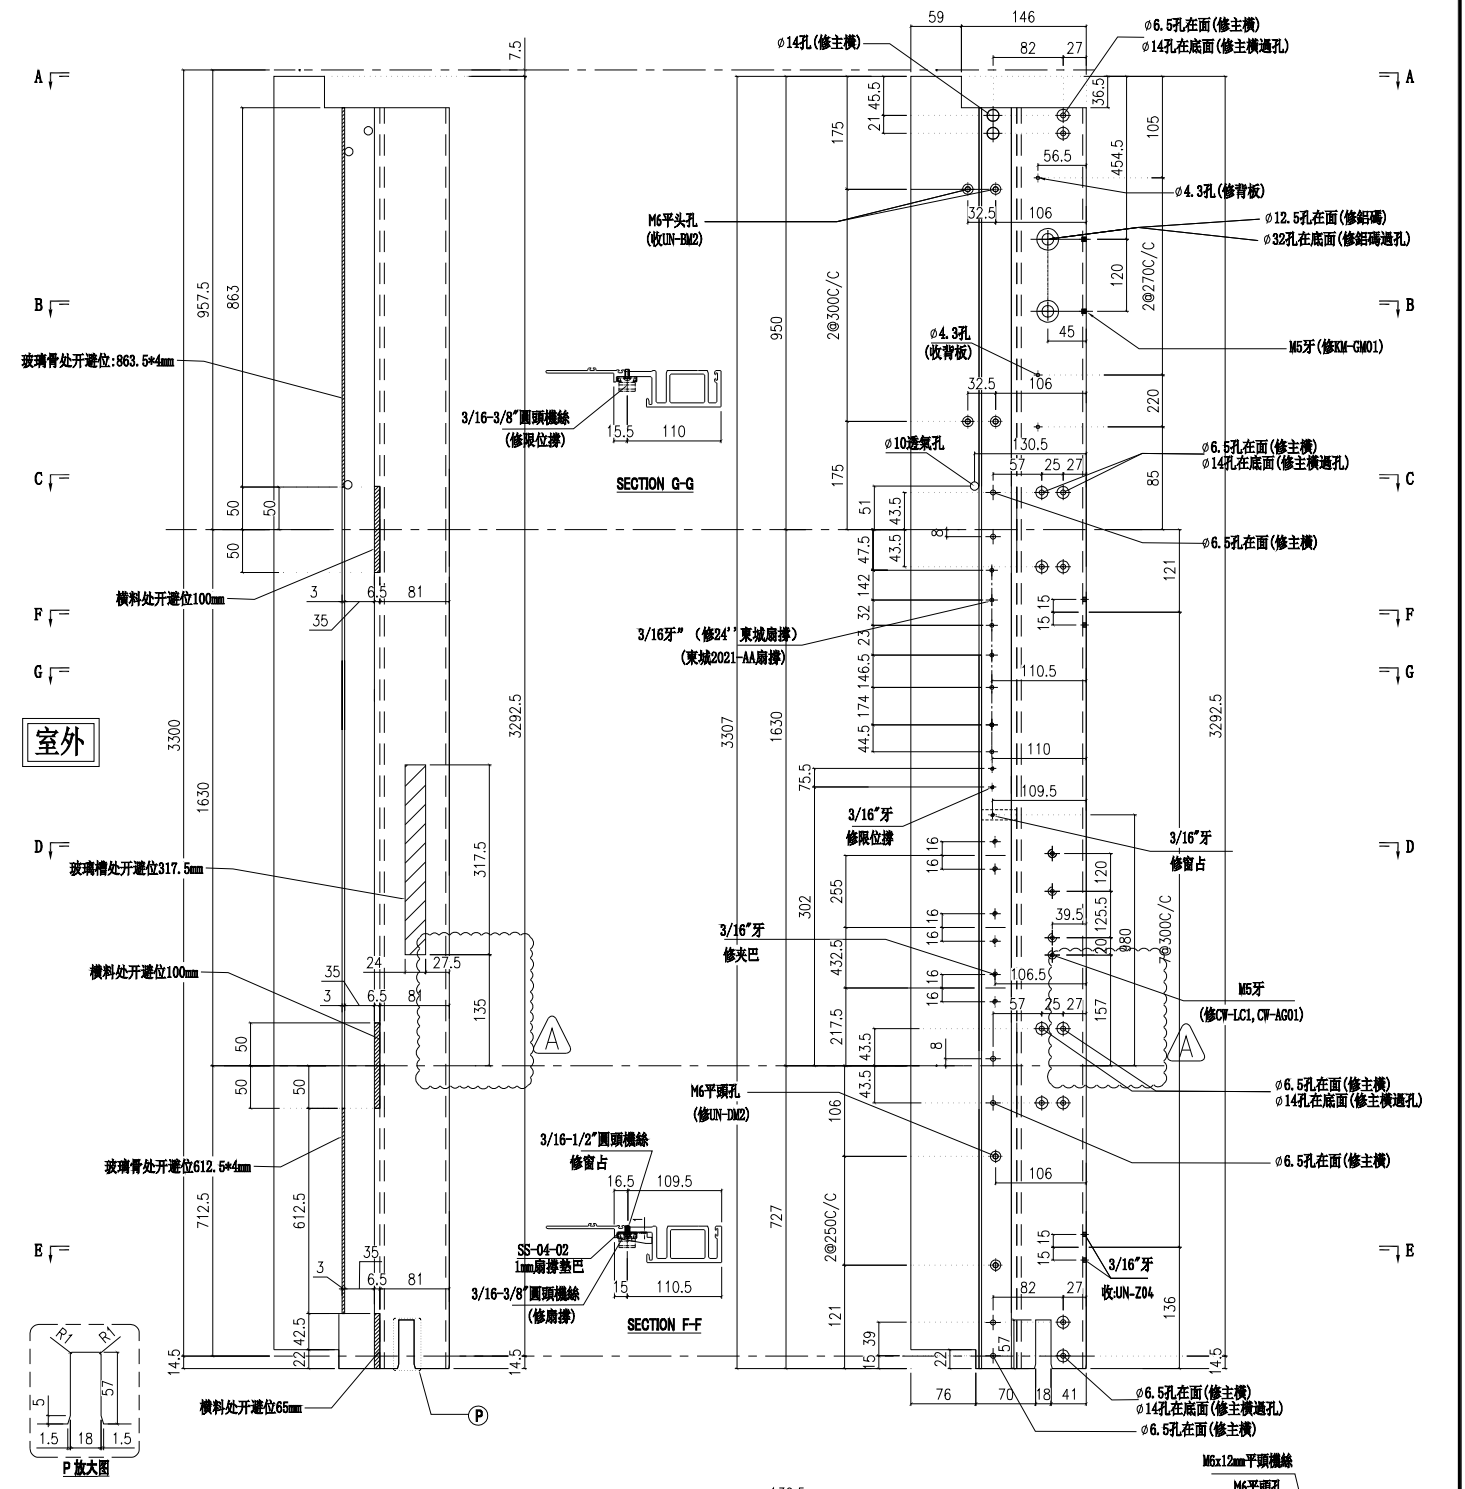


| 名稱 | 生母企 | 制圖 | 付吉寧 | 2022.05.20 | 修改 | A | B | |
|---|---|---|---|---|---|---|---|---|
| 材料 | X85974 | 復核 | 謝永林 | 2022.05.25 | 日期 | 2022.07.14 | 2022.08.08 | |
| 顏色 | JMQ213457(三塗) | 批準 | 胡哥 | | 圖號 | X85974-01aZ | | |

美特鋁質 有限公司
MIDI Aluminium Fabricator Ltd.

請用A3打印


| 工程號 | J853 | 地盤 | 延坪道住宅 |
|---|---|---|---|


依據EI4825,修改攔河槽及孔位尺寸

| 樓層 | 數量 | 總數 | 位置 | 樓層 |
|---|---|---|---|---|
| 2 | 1 | 2 | CW-PRMG05a | 16F,25F |
| 1 | 1 | 1 | CW-PRMB06a | 25F |
| 1 | 1 | 1 | CW-PRMB06c | 16F |

B

依據EI4949，5/F取消攔河
修改樓層與數量

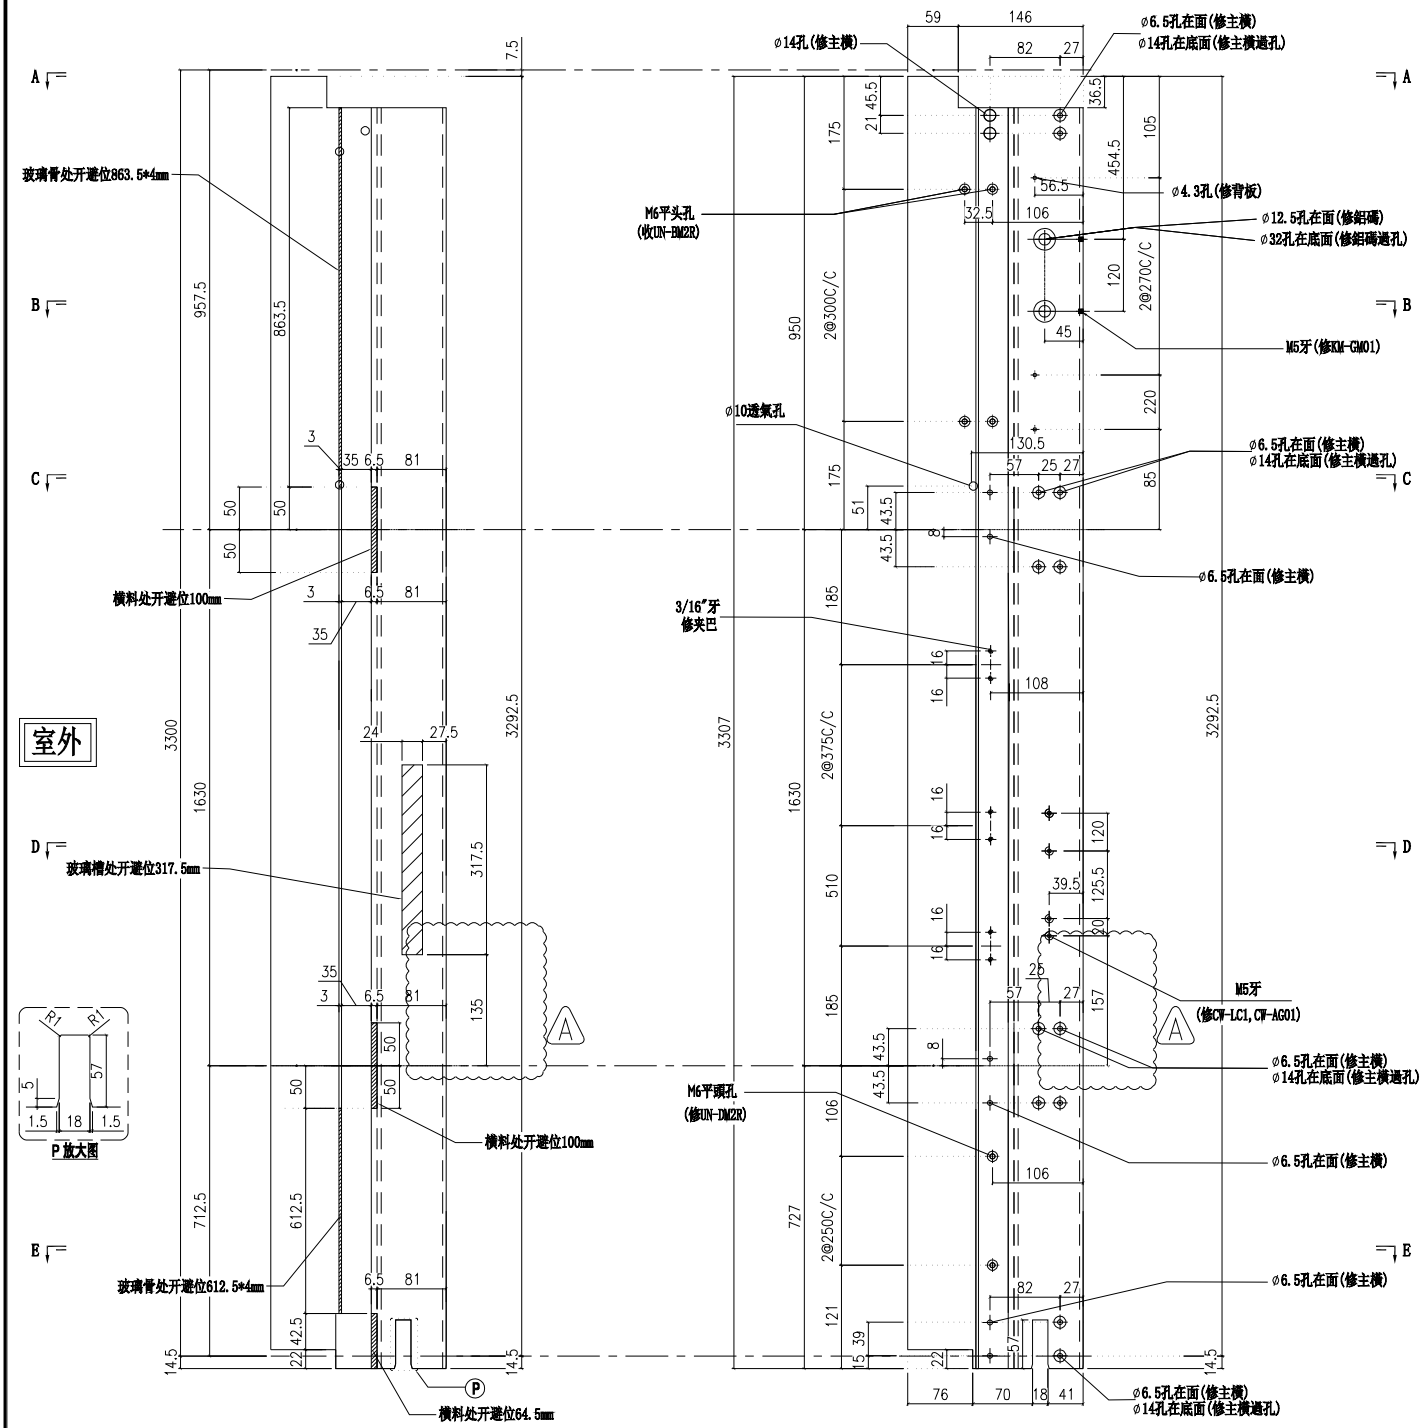

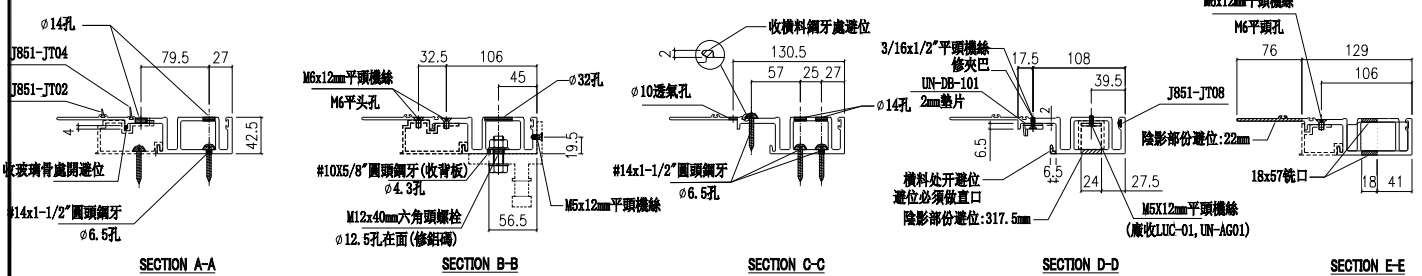
| 名稱 | 生母企 | 制圖 | 付吉寧 | 2022.05.20 | 修改 | A | B | |
|---|---|---|---|---|---|---|---|---|
| 材料 | X85974 | 復核 | 謝永林 | 2022.05.25 | 日期 | 2022.07.14 | 2022.08.08 | |
| 顏色 | JMQ213457(三塗) | 批準 | 胡哥 | | 圖號 | X85974-03a | | |

美特鋁質 有限公司
MIDI Aluminium Fabricator Ltd.


請用A3打印


| 樓層 | 數量 | 總數 | 位置 | 樓層 |
|---|---|---|---|---|
| 2 | 1 | 2 | CW-PLMG05a | 16F,25F |

| 工程號 | J853 | 地盤 | 延坪道住宅 |
|---|---|---|---|

依據EI4825,修改攔河槽及孔位尺寸

依據EI4949，5/F取消攔河
修改樓層與數量

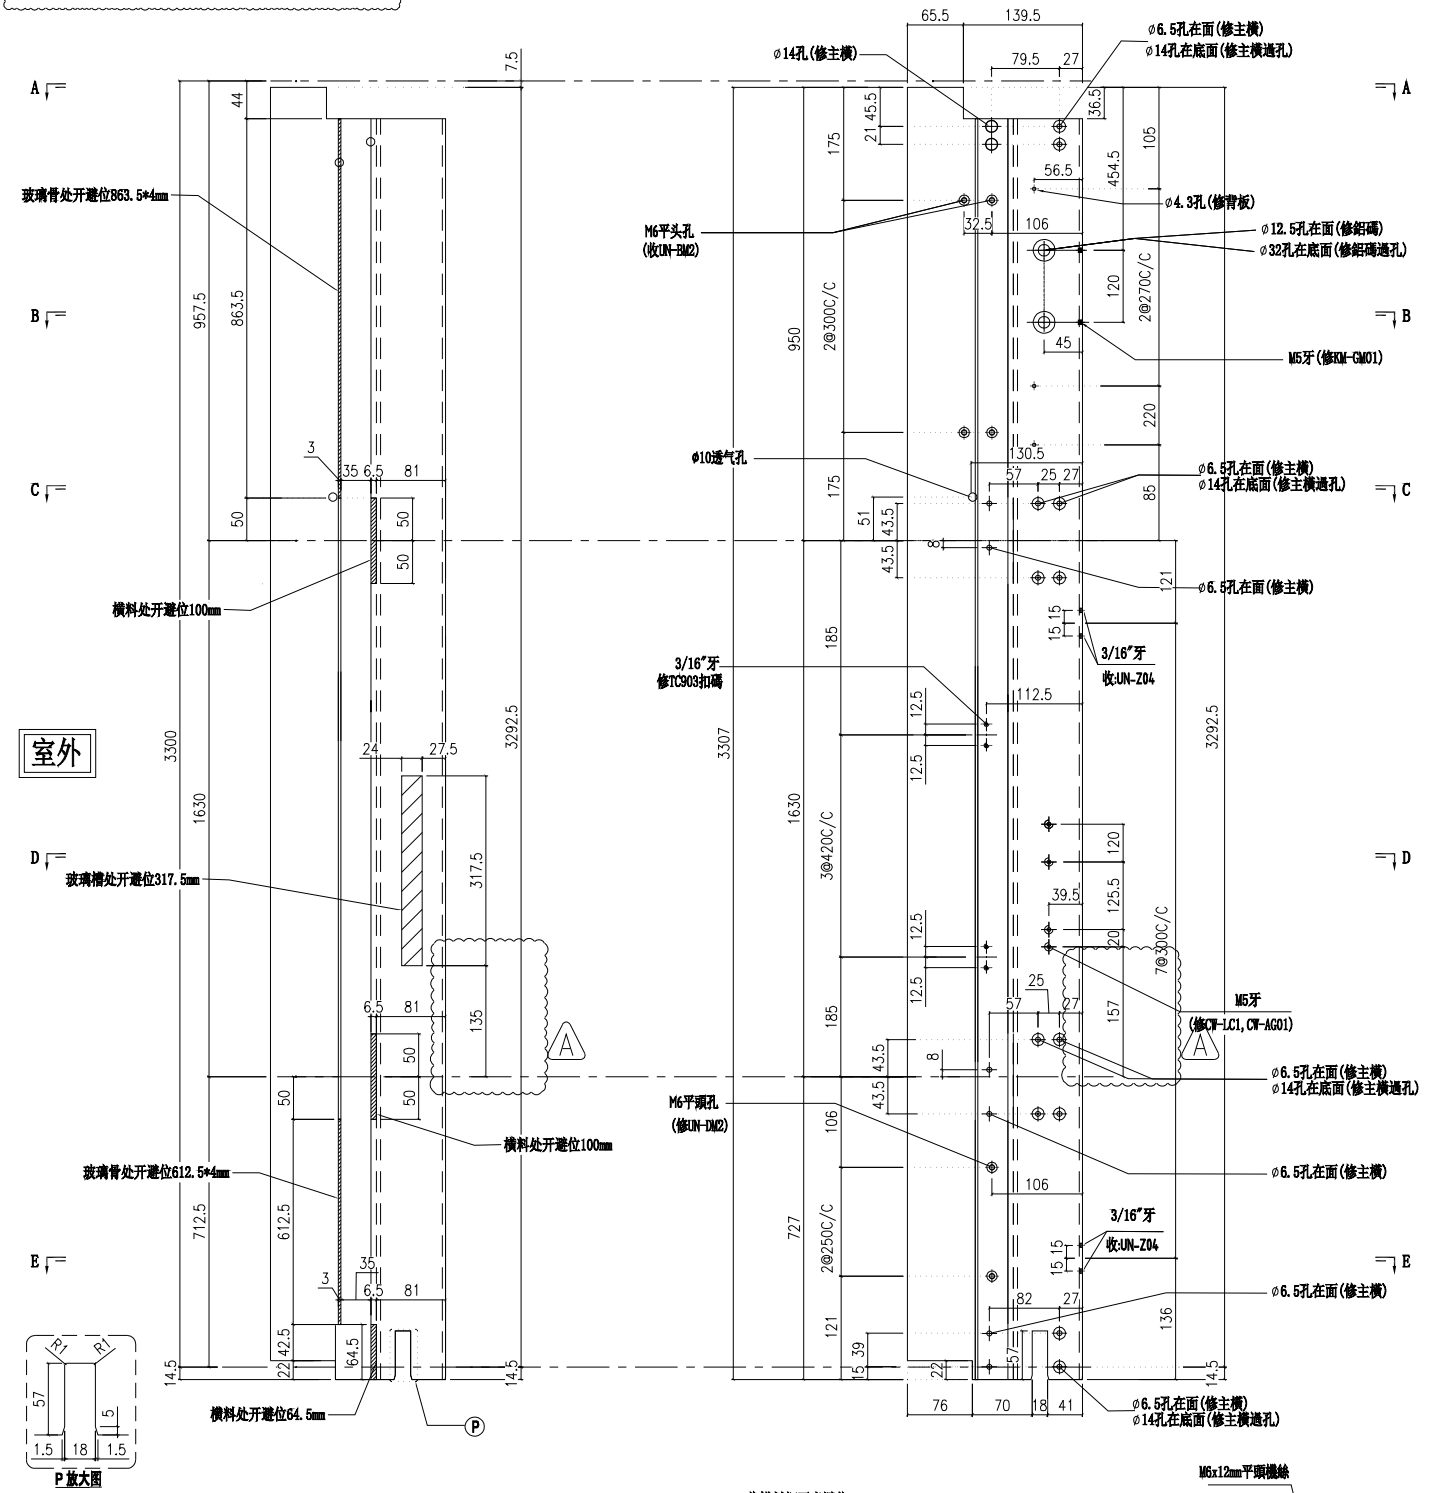

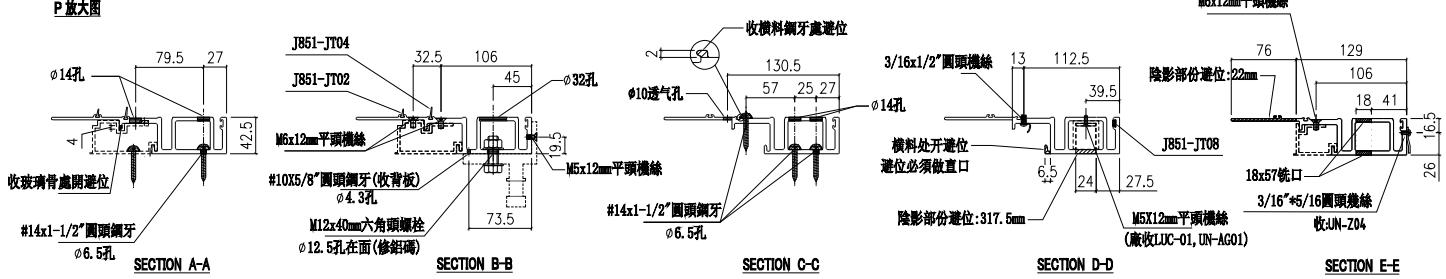
| 名稱 | 生母企 | 制圖 | 付吉寧 | 2022.05.20 | 修改 | A | B | |
|---|---|---|---|---|---|---|---|---|
| 材料 | X85974 | 復核 | 謝永林 | 2022.05.25 | 日期 | 2022.07.14 | 2022.08.08 | |
| 顏色 | JMQ213457(三塗) | 批準 | 胡哥 | | 圖號 | X85974-05a | | |

美特鋁質 有限公司
MIDI Aluminium Fabricator Ltd.


請用A3打印


依據EI4825,修改攔河槽及孔位尺寸

依據EI4949,底面增加掛扣

| 層數 | 數量 | 總數 | 位置 | 樓層 |
|---|---|---|---|---|
| 14 | 1 | 14 | CW-PTMB22Z | 6F-15F,17F-22F |

| 工程號 | J853 | 地盤 | 延坪道住宅 |
|---|---|---|---|

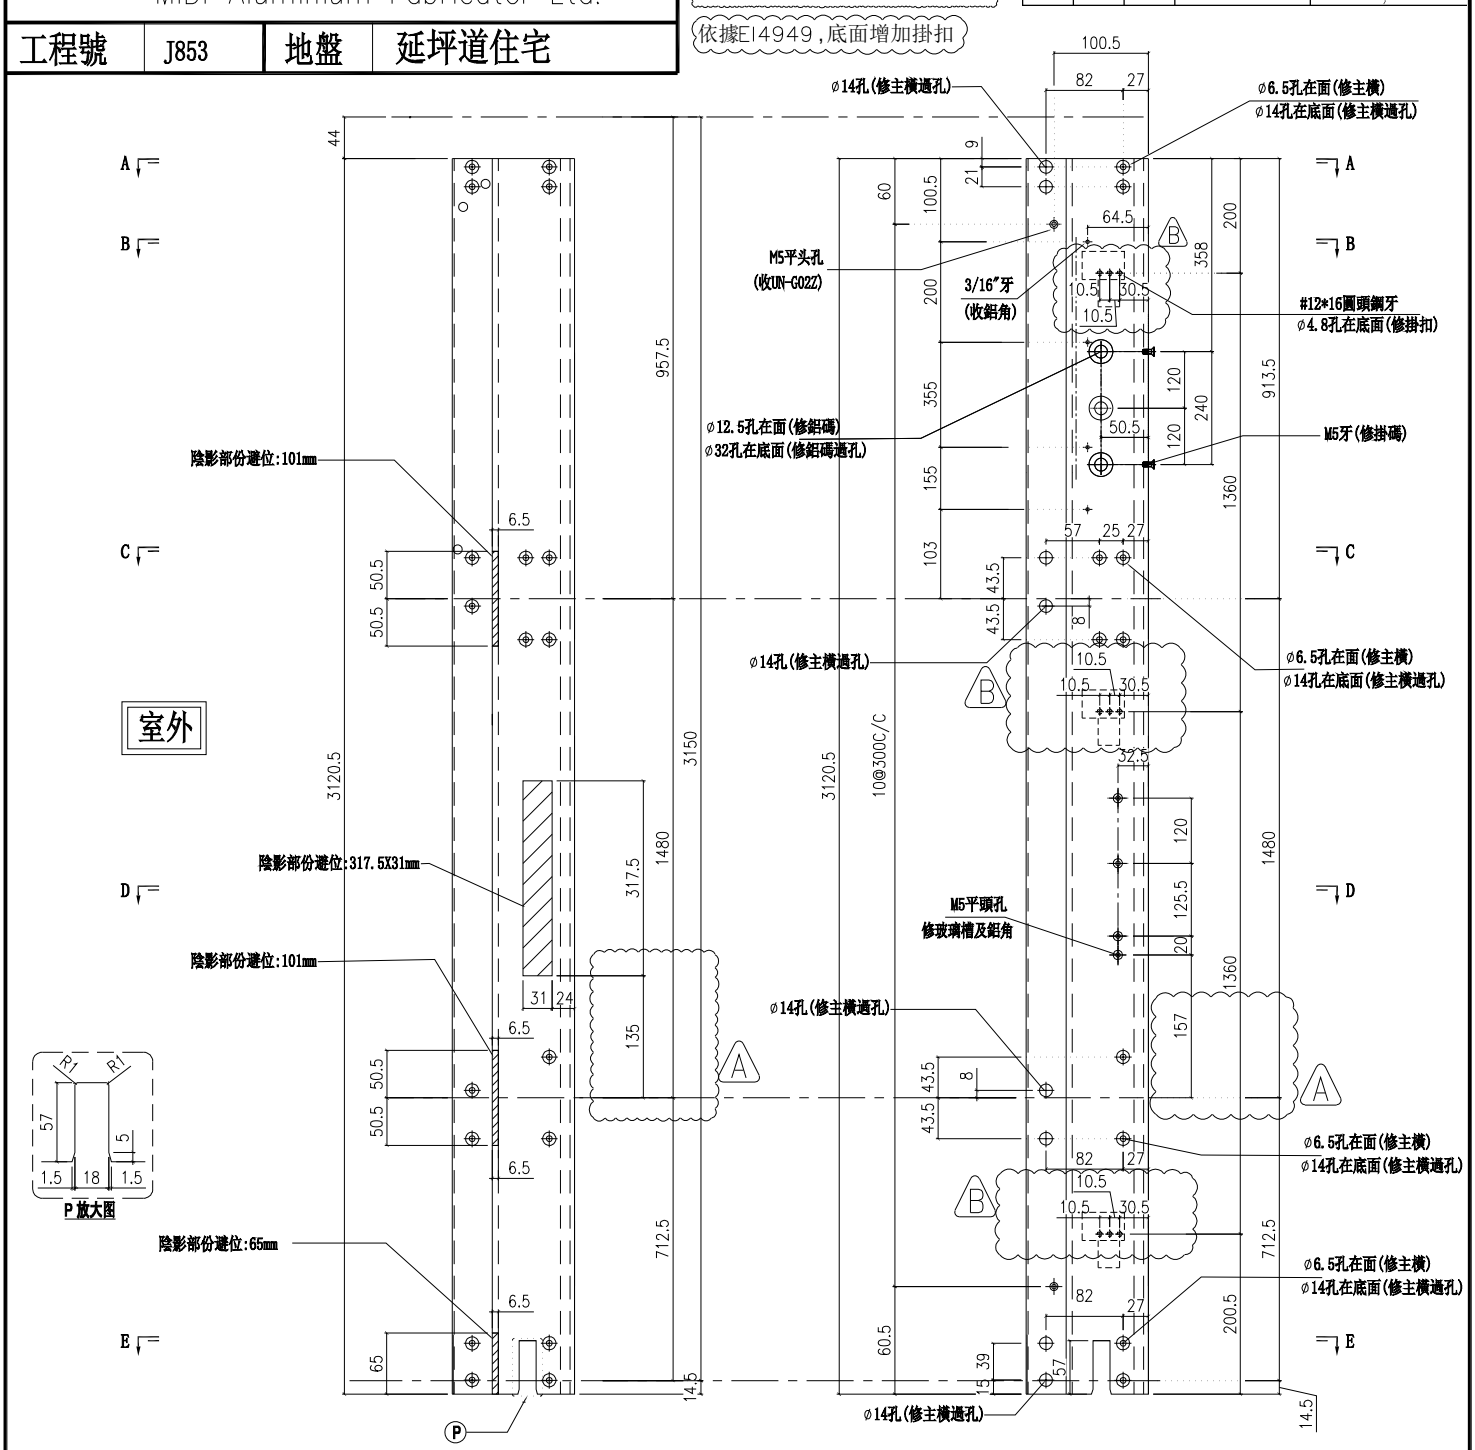

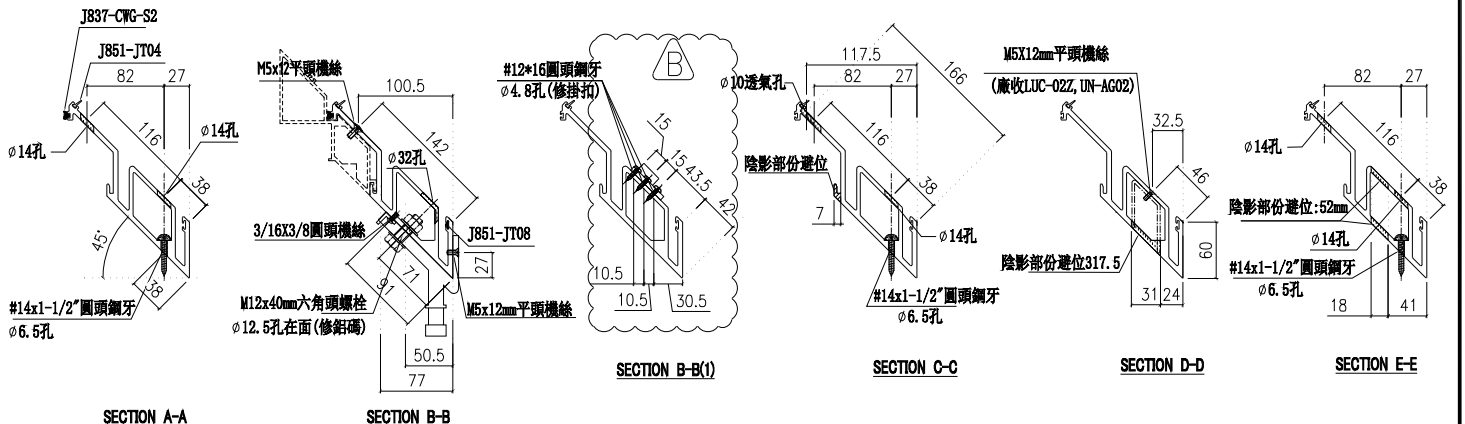
| 名稱 | 轉角生母企 | 制圖 | 付吉寧 | 2022.05.20 | 修改 | A | B | |
|---|---|---|---|---|---|---|---|---|
| 材料 | X85978 | 復核 | 謝永林 | 2022.05.25 | 日期 | 2022.07.14 | 2022.08.08 | |
| 顏色 | JMQ213457(三塗) | 批準 | 胡哥 | | 圖號 | X85978-01 | | |

美特鋁質 有限公司
MIDI Aluminium Fabricator Ltd.


請用A3打印


| 層數 | 數量 | 總數 | 位置 | 樓層 |
|---|---|---|---|---|
| 1 | 1 | 1 | CW-PTMB22aZ | 16F |

依據EI4949，5/F取消攔河
修改樓層與數量,底面增加掛扣

| 工程號 | J853 | 地盤 | 延坪道住宅 |
|---|---|---|---|

依據EI4825,修改攔河槽及孔位尺寸

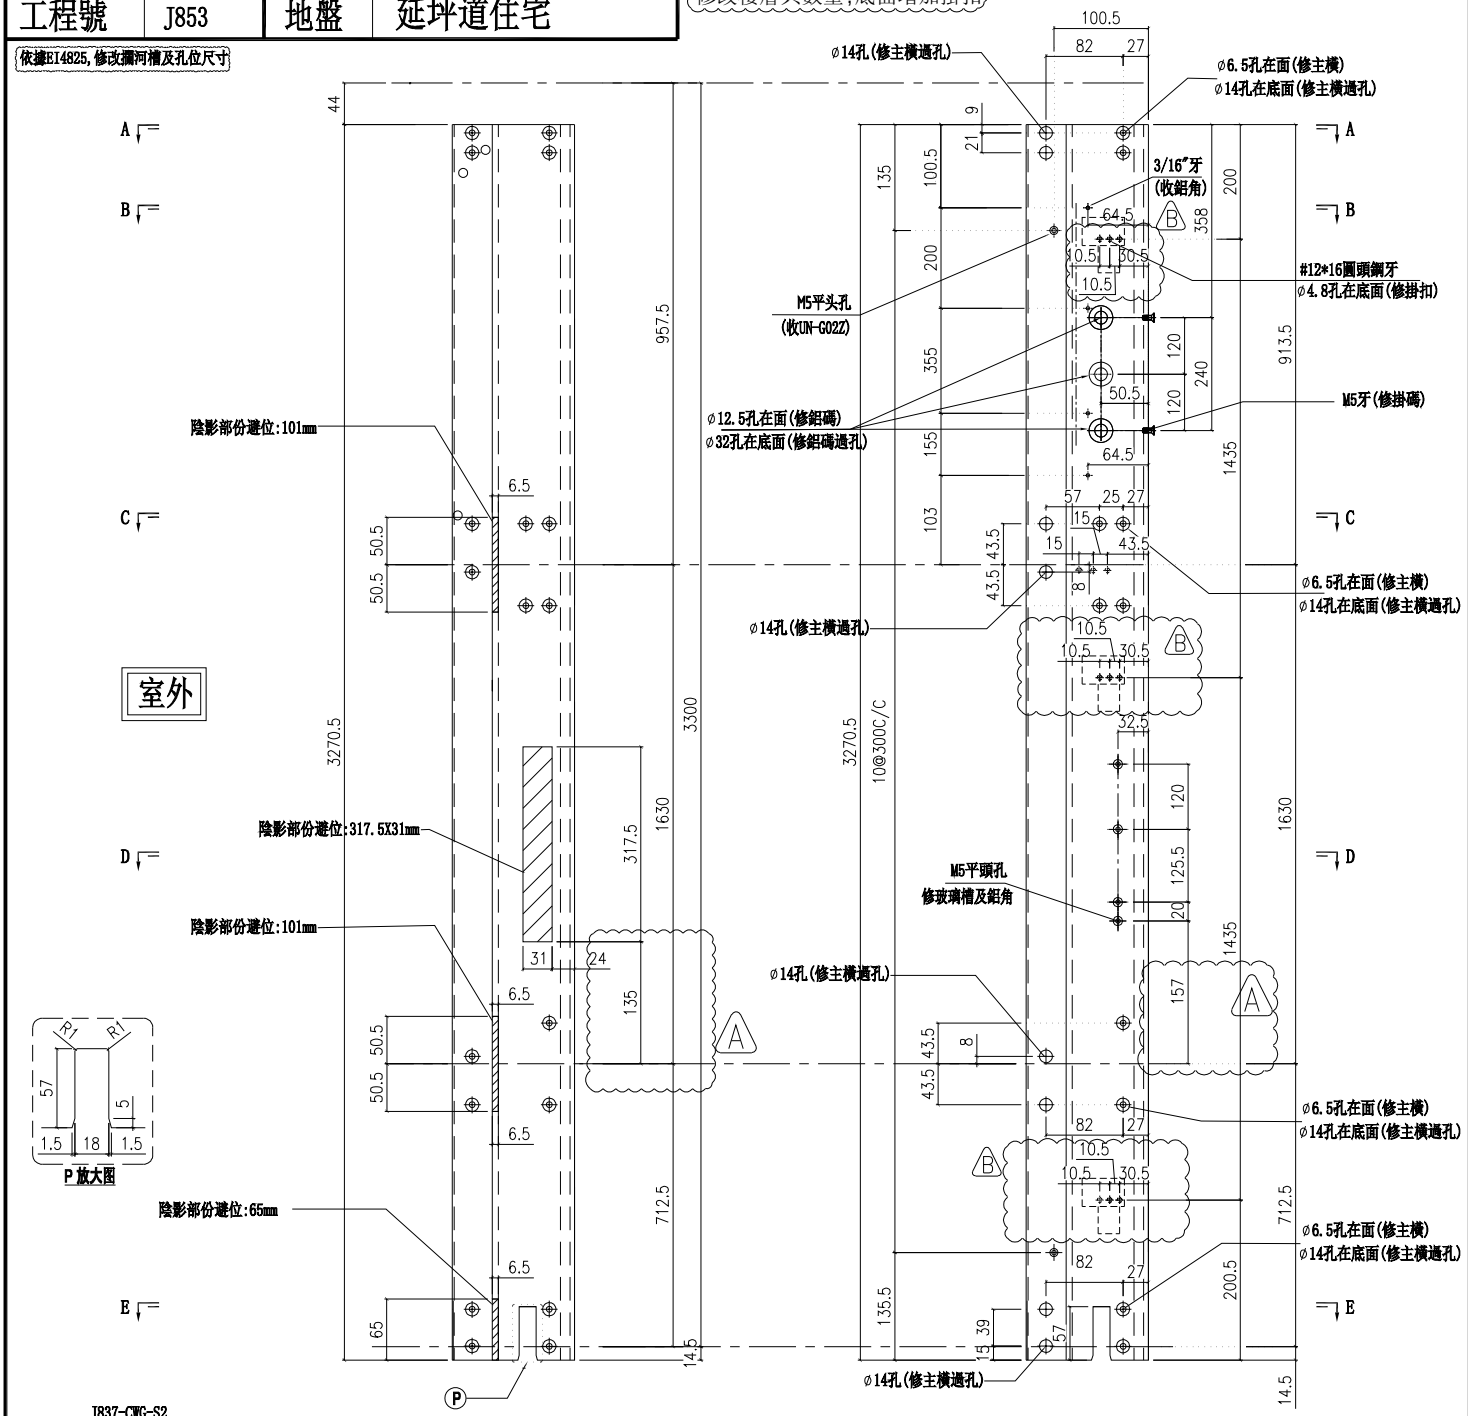


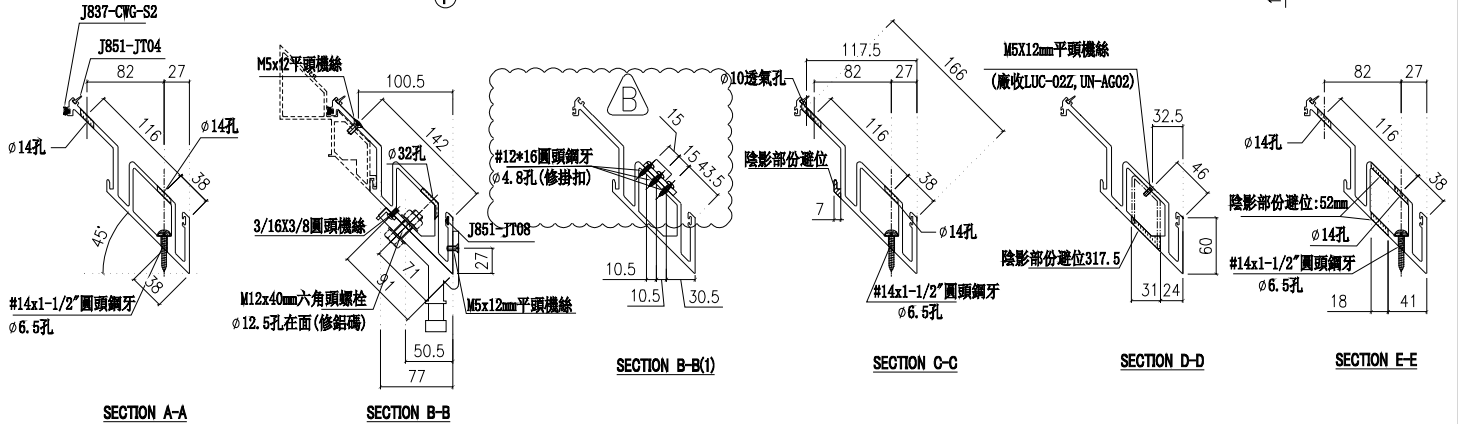




| 名稱 | 轉角生母企 | 制圖 | 付吉寧 | 2022.05.20 | 修改 | A | B | |
|---|---|---|---|---|---|---|---|---|
| 材料 | X85978 | 復核 | 謝永林 | 2022.05.25 | 日期 | 2022.07.14 | 2022.08.08 | |
| 顏色 | JMQ213457(三塗) | 批準 | 胡哥 | | 圖號 | X85978-01a | | |


依據EI4956 修改扇撐孔尺寸，原18mm改為19.5mm
原扇撐3/16牙"改為5.2孔
新增固定扇撐鋁巴 Ⓐ
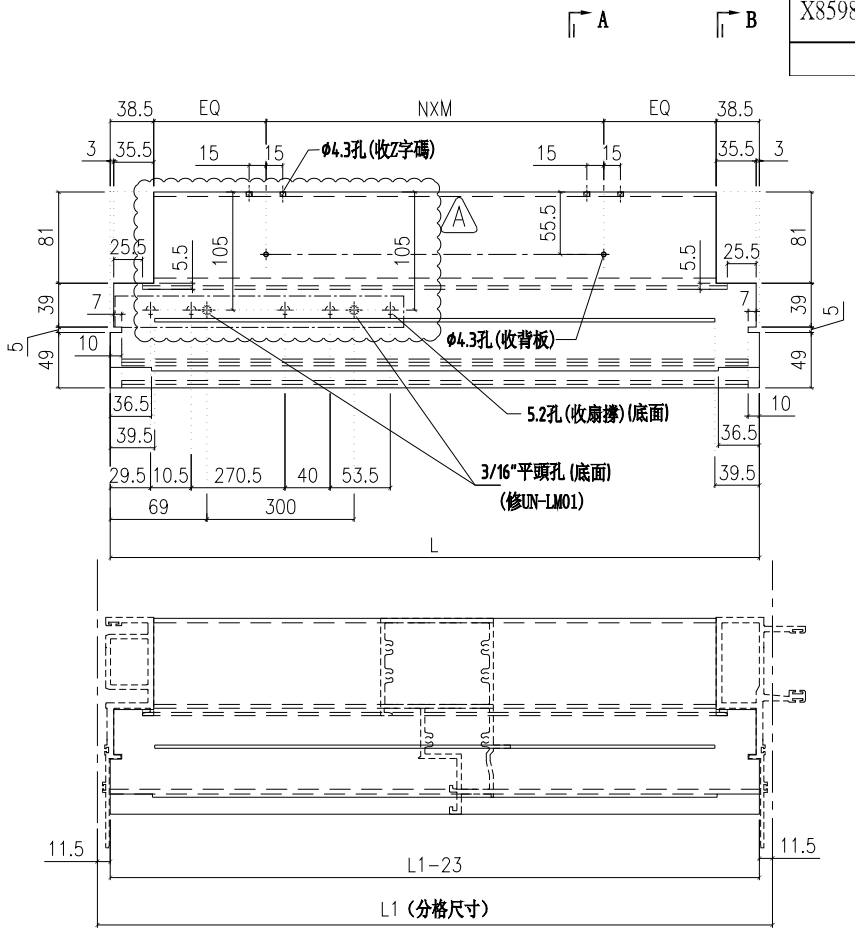
| 圖號 | 層數 | 數量 | 總數 | L | L1 | N | X | M | EQ | 使用位置 | 樓層 |
|---|---|---|---|---|---|---|---|---|---|---|---|
| X85984-03L-05 | 14 | 1 | 14 | 477.0 | 500 | 1 | X | 300 | 50.0 | CW-PLMG05 | 6F-15F,17F-22F |
| | 3 | 1 | 3 | 477.0 | 500 | 1 | X | 300 | 50.0 | CW-PLMG05a | 5F,16F,25F |
| | 1 | 1 | 1 | 477.0 | 500 | 1 | X | 300 | 50.0 | CW-PLMG05b | 23F |
| X85984-03L-06 | 5 | 1 | 5 | 577.0 | 600 | 1 | X | 300 | 100.0 | CW-PLBG06 | 17F-21F |
| | 13 | 1 | 13 | 577.0 | 600 | 1 | X | 300 | 100.0 | CW-PLBG06X | 6F-15F,17F-21F |
| | 1 | 1 | 1 | 577.0 | 600 | 1 | X | 300 | 100.0 | CW-PLBG06aX | 5F |
| | 13 | 1 | 13 | 577.0 | 600 | 1 | X | 300 | 100.0 | CW-PLBG06Y | 6F-15F,17F-21F |
| | 2 | 1 | 2 | 577.0 | 600 | 1 | X | 300 | 100.0 | CW-PLBG06aY | 5F,25F |
| | 1 | 1 | 1 | 577.0 | 600 | 1 | X | 300 | 100.0 | CW-PLBG06bY | 23F |
| X85984-03L-07 | 5 | 1 | 5 | 589.5 | 612.5 | 1 | X | 300 | 106.3 | CW-PLBG07 | 17F-21F |
| | 1 | 1 | 1 | 589.5 | 612.5 | 1 | X | 300 | 106.3 | CW-PLBG07b | 23F |
| 合計： | | | 59 | | | | | | | | |

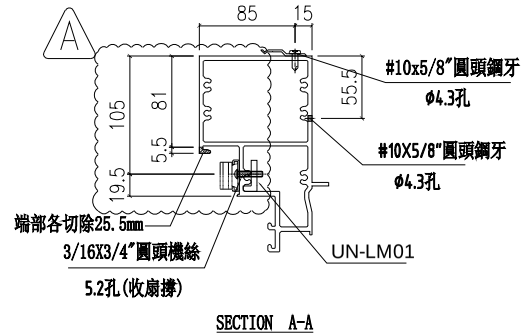


SECTION A-A

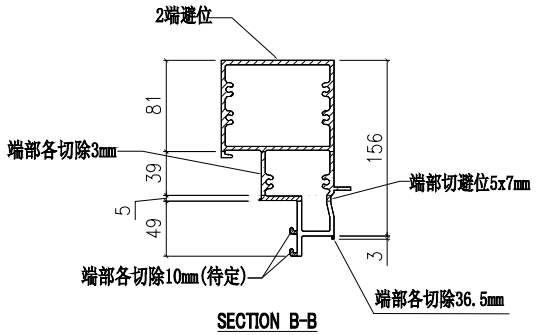


SECTION B-B


| | | | | | |
|---|---|---|---|---|---|
| 修改 | A | | | | |
| 日期 | 2022.08.08 | | | | |
| 圖號 | X85984-03L-05 | | | | |
| 制圖 | 付吉寧 | 2022.05.20 | | | |
| 復核 | 謝永林 | 2022.05.25 | | | |
| 批準 | 胡哥 | | | | |
| 名稱 | 上梗下生中橫 | | | | |
| 材料 | X85984 | | | | |
| 顏色 | JMQ213457(三塗) | | | | |


美特鋁質 有限公司
MIDI Aluminium Fabricator Ltd.


| 工程號 | J853 | 地盤 | 延坪道住宅 |
|---|---|---|---|

依據EI4956 修改扇撐孔尺寸，原18mm改為19.5mm
原扇撐3/16牙"改為5.2孔
新增固定扇撐鋁巴 Ⓐ


| 圖號 | 樓層 | 數量 | 總數 | L | L1 | N | X | M | EQ | 使用位置 | 樓層 |
|---|---|---|---|---|---|---|---|---|---|---|---|
| X85984-03L-06dL | 1 | 1 | 1 | 577.0 | 600 | 1 | X | 300 | 100.0 | CW-PLBG06d | 22F |
| | 1 | 1 | 1 | 577.0 | 600 | 1 | X | 300 | 100.0 | CW-PLBG06cX | 16F |
| | 1 | 1 | 1 | 577.0 | 600 | 1 | X | 300 | 100.0 | CW-PLBG06dX | 22F |
| | 1 | 1 | 1 | 577.0 | 600 | 1 | X | 300 | 100.0 | CW-PLBG06cY | 16F |
| | 1 | 1 | 1 | 577.0 | 600 | 1 | X | 300 | 100.0 | CW-PLBG06dY | 22F |
| X85984-03L-07dL | 1 | 1 | 1 | 589.5 | 612.5 | 1 | X | 300 | 106.3 | CW-PLBG07d | 22F |
| 合計： | | | 6 | | | | | | | | |

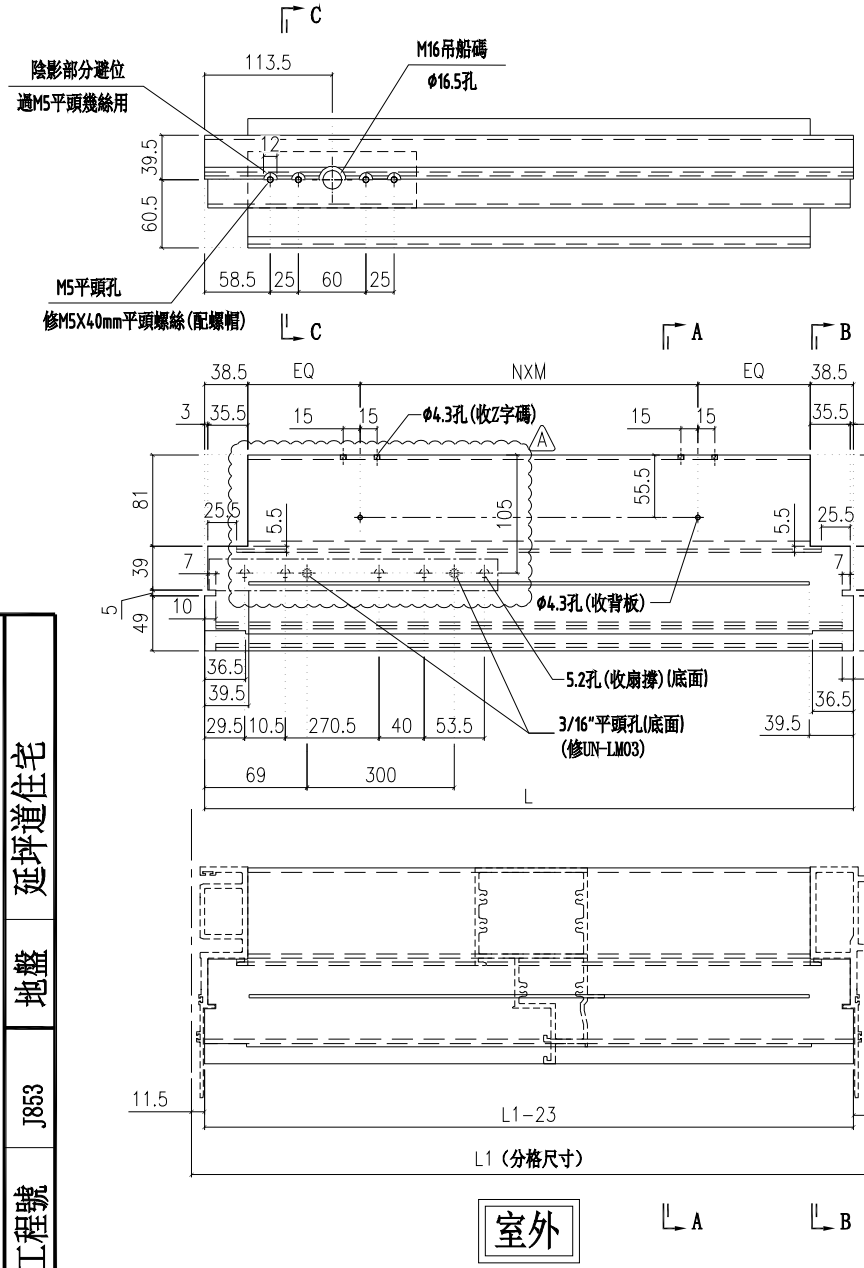

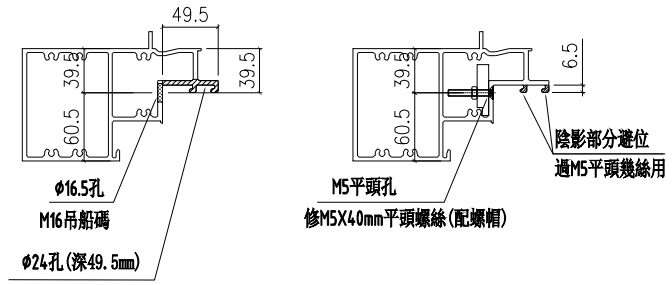SECTION A-A

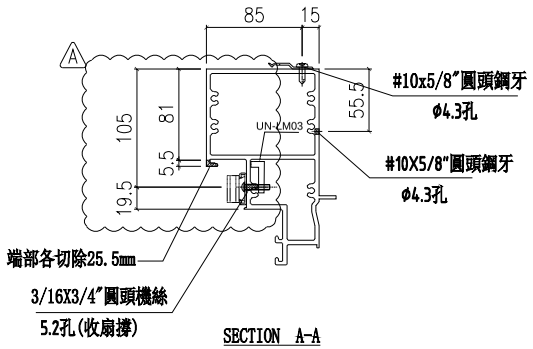


SECTION B-B

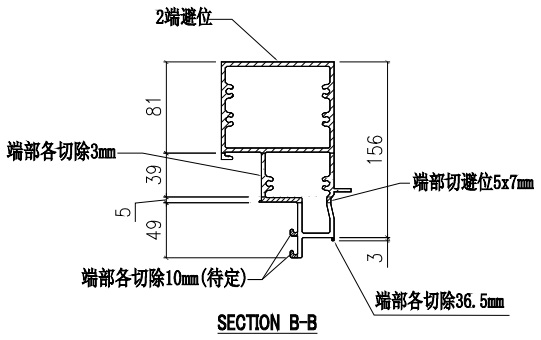
| | | | | | |
|---|---|---|---|---|---|
| 美特鋁質 有限公司 MIDI Aluminium Fabricator Ltd. | 工程號 | J853 | 地盤 | 延坪道住宅 | |


| | | | | | |
|---|---|---|---|---|---|
| 名稱 | 上梗下生中橫 | 制圖 | 付吉寧 | 2022.05.20 | A |
| 材料 | X85984 | 復核 | 謝永林 | 2022.05.25 | 修改 |
| 顏色 | JMQ213457(三塗) | 批準 | 胡哥 | | 日期 |
| | | | | | 2022.08.08 |
| | | | | | 圖號 |
| | | | | | X85984-03L-06dL |

依據EI4956 修改扇撐孔尺寸，原18mm改為19.5mm
原扇撐3/16牙"改為5.2孔
新增固定扇撐鋁巴 Ⓐ

| 圖號 | 層數 | 數量 | 總數 | L | L1 | N | X | M | EQ | 使用位置 | 樓層 |
|---|---|---|---|---|---|---|---|---|---|---|---|
| X85984-03R-05 | 14 | 1 | 14 | 477.0 | 500 | 1 | X | 300 | 50.0 | CW-PRMG05 | 6F-15F,17F-22F |
| | 3 | 1 | 3 | 477.0 | 500 | 1 | X | 300 | 50.0 | CW-PRMG05a | 5F,16F,25F |
| | 1 | 1 | 1 | 477.0 | 500 | 1 | X | 300 | 50.0 | CW-PRMG05b | 23F |
| X85984-03R-06 | 13 | 1 | 13 | 577.0 | 600 | 1 | X | 300 | 100.0 | CW-PRMB06 | 6F-15F,17F-21F |
| | 2 | 1 | 2 | 577.0 | 600 | 1 | X | 300 | 100.0 | CW-PRMB06a | 5F,25F |
| | 1 | 1 | 1 | 577.0 | 600 | 1 | X | 300 | 100.0 | CW-PRMB06b | 23F |
| 總計： | | | 34 | | | | | | | | |

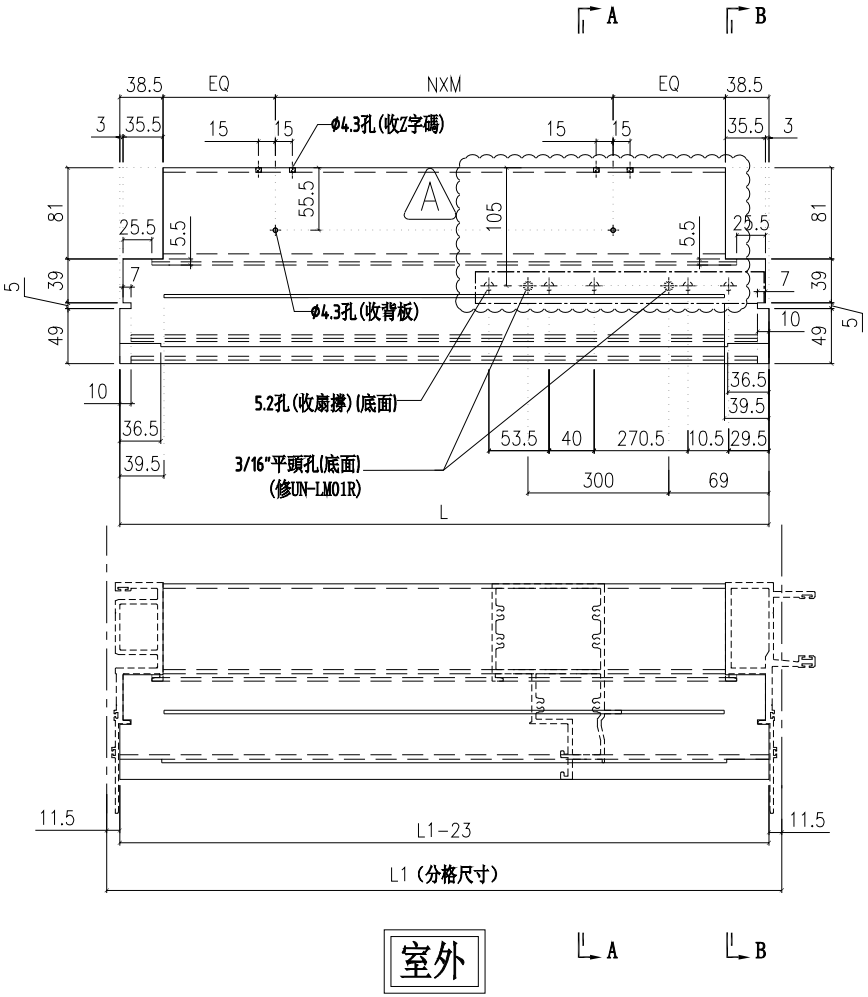

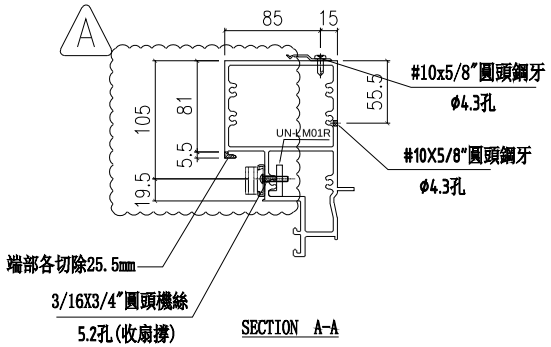
美特鋁質 有限公司
MIDI Aluminium Fabricator Ltd.
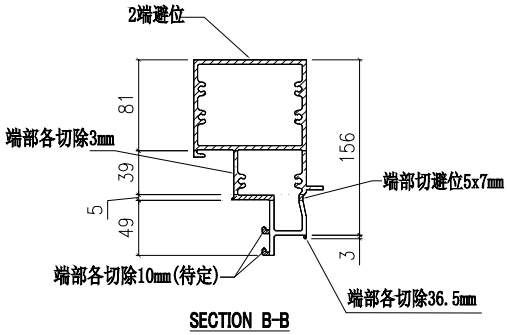
| 工程號 | J853 | 地盤 | 延坪道住宅 |
|---|---|---|---|


| 名稱 | 上梗下生中樓 |
|---|---|
| 材料 | X85984 |
| 顏色 | JMQ213457(三塗) |


| 修改 | 日期 | 圖號 |
|---|---|---|
| A | 2022.08.08 | X85984-03R-05 |


| 制圖 | 付吉寧 | 2022.05.20 | |
|---|---|---|---|
| 復核 | 謝永林 | 2022.05.25 | |
| 批準 | 胡哥 | | |


依據EI4956 修改扇撐孔尺寸，原18mm改為19.5mm
原扇撐3/16牙"改為5.2孔
新增固定扇撐鋁巴 Ⓐ


| 圖號 | 層數 | 數量 | 總數 | L | L1 | N | X | M | EQ | 使用位置 | 樓層 |
|---|---|---|---|---|---|---|---|---|---|---|---|
| X85984-03R-06dR | 1 | 1 | 1 | 577.0 | 600 | 1 | X | 300 | 100.0 | CW-PRMB06d | 22F |
| | 1 | 1 | 1 | 577.0 | 600 | 1 | X | 300 | 100.0 | CW-PRMB06c | 16F |
| 總計： | | | 2 | | | | | | | | |

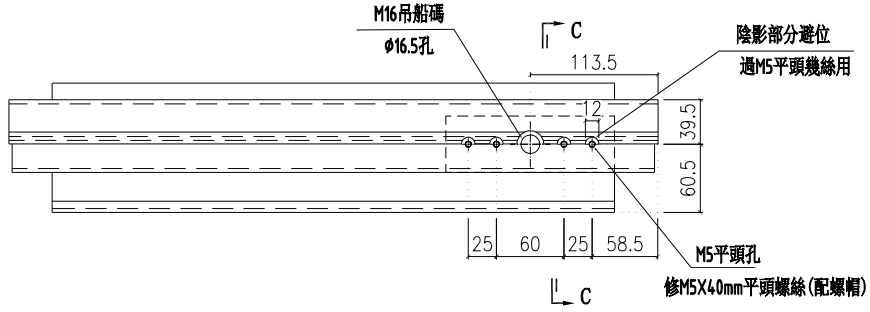


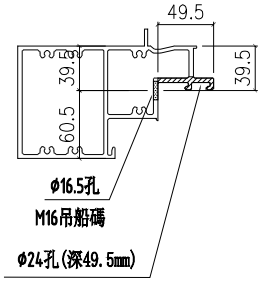
| 美特鋁質 有限公司 MIDI Aluminium Fabricator Ltd. | | | |
|---|---|---|---|
| 工程號 | J853 | 地盤 | 延坪道住宅 |

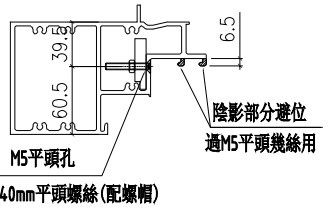
| 修改 | A | | |
|---|---|---|---|
| 日期 | 2022.08.08 | | |
| 圖號 | X85984-03R-06dR | | |
| 制圖 | 付吉寧 | 2022.05.20 | |
| 復核 | 謝永林 | 2022.05.25 | |
| 批準 | 胡哥 | | |
| 名稱 | 上梗下生中橫 | | |
| 材料 | X85984 | | |
| 顏色 | JMQ213457(三塗) | | |

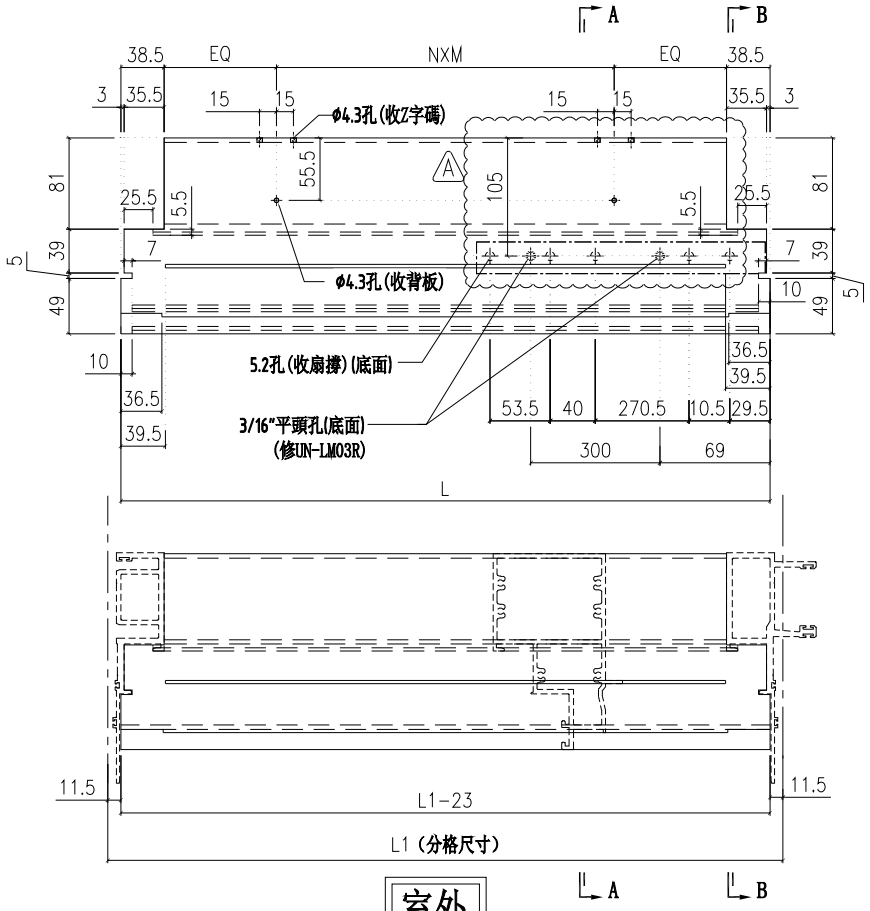
# 雲線處修改鋁料長度

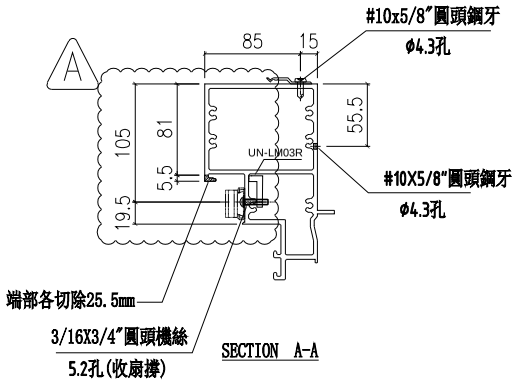依據EI4956 修改扇撐孔尺寸，原18mm改為19.5mm
原扇撐3/16牙"改為5.2孔
新增固定扇撐鋁巴 B

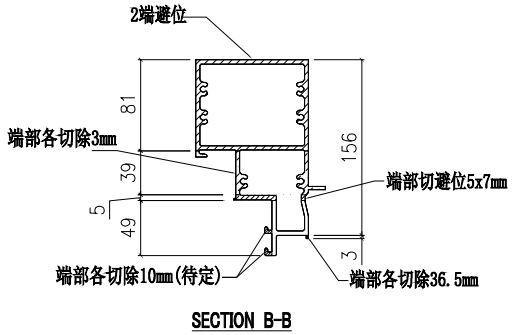
A 2022.06.22

| 圖號 | 層數 | 數量 | 總數 | L | L1 | A | B | K | 使用位置 | 樓層 |
|---|---|---|---|---|---|---|---|---|---|---|
| X85985-03L-05 | 14 | 1 | 14 | 477.0 | 500 | 63.5 | 150 | 51.5 | CW-PLMG05 | 6F-15F,17F-22F |
| | 3 | 1 | 3 | 477.0 | 500 | 63.5 | 150 | 51.5 | CW-PLMG05a | 5F,16F,25F |
| | 1 | 1 | 1 | 477.0 | 500 | 63.5 | 150 | 51.5 | CW-PLMG05b | 23F |
| X85985-03L-06 | 5 | 1 | 5 | 577.0 | 600 | 150 | 150 | 121.5 | CW-PLBG06 | 17F-21F |
| | 1 | 1 | 1 | 577.0 | 600 | 150 | 150 | 121.5 | CW-PLBG06d | 22F |
| | 13 | 1 | 13 | 577.0 | 600 | 150 | 150 | 121.5 | CW-PLBG06X | 6F-15F,17F-21F |
| | 1 | 1 | 1 | 577.0 | 600 | 150 | 150 | 121.5 | CW-PLBG06aX | 5F |
| | 1 | 1 | 1 | 577.0 | 600 | 150 | 150 | 121.5 | CW-PLBG06cX | 16F |
| | 1 | 1 | 1 | 577.0 | 600 | 150 | 150 | 121.5 | CW-PLBG06dX | 22F |
| | 13 | 1 | 13 | 577.0 | 600 | 150 | 150 | 121.5 | CW-PLBG06Y | 6F-15F,17F-21F |
| | 2 | 1 | 2 | 577.0 | 600 | 150 | 150 | 121.5 | CW-PLBG06aY | 5F,25F |
| | 1 | 1 | 1 | 577.0 | 600 | 150 | 150 | 121.5 | CW-PLBG06bY | 23F |
| | 1 | 1 | 1 | 577.0 | 600 | 150 | 150 | 121.5 | CW-PLBG06cY | 16F |
| | 1 | 1 | 1 | 577.0 | 600 | 150 | 150 | 121.5 | CW-PLBG06dY | 22F |
| X85985-03L-07 | 5 | 1 | 5 | 589.5 | 612.5 | 150 | 150 | 121.5 | CW-PLBG07 | 17F-21F |
| | 1 | 1 | 1 | 589.5 | 612.5 | 150 | 150 | 121.5 | CW-PLBG07b | 23F |
| | 1 | 1 | 1 | 589.5 | 612.5 | 150 | 150 | 121.5 | CW-PLBG07d | 22F |
| 合計： | | | 65 | | | | | | | |

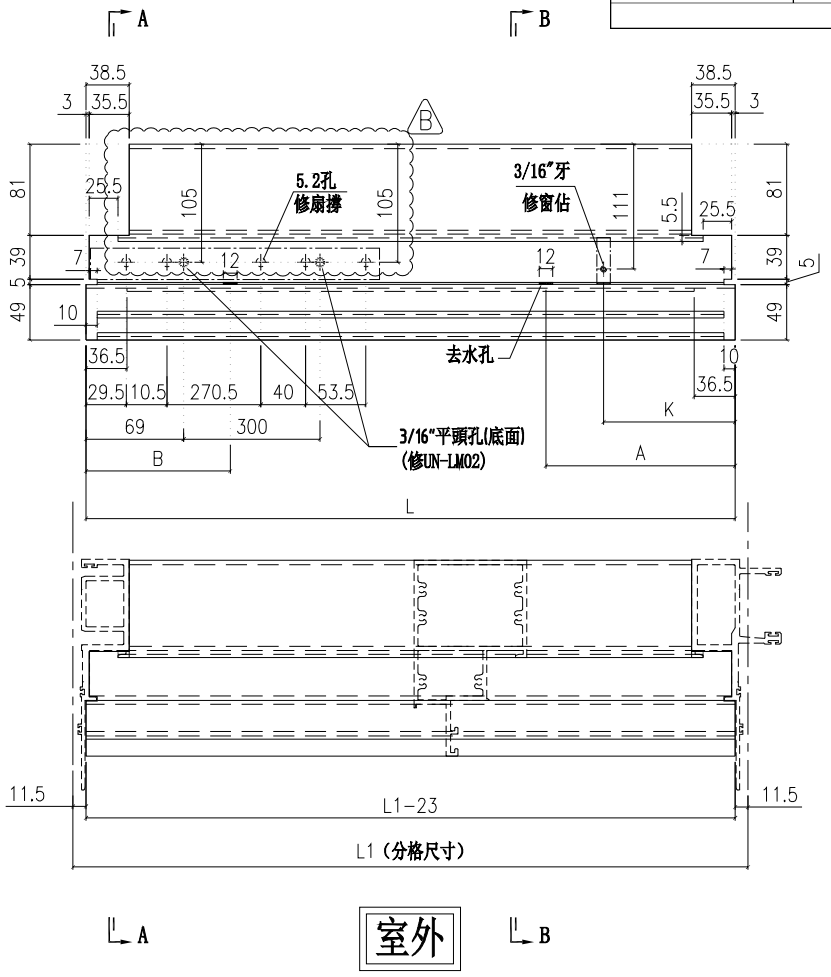

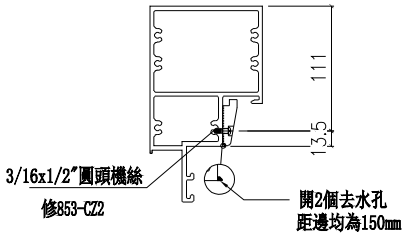
B-B

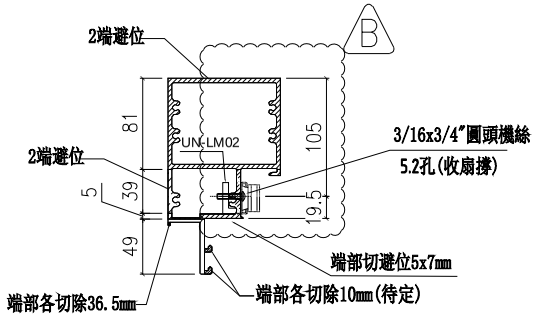


A-A

| 修改 | 日期 | 圖號 |
|---|---|---|
| A | 2022.06.22 | X85985-03L-05 |
| B | 2022.08.08 | |

| 制圖 | 付吉寧 | 2022.05.20 | |
|---|---|---|---|
| 復核 | 謝永林 | 2022.05.25 | |
| 批準 | 胡哥 | | |


| 名稱 | 上生下梗中橫 |
|---|---|
| 材料 | X85985 |
| 顏色 | JMQ213457(三塗) |


美特鋁質 有限公司
MIDI Aluminium Fabricator Ltd.

| 工程號 | J853 | 地盤 | 延坪道住宅 |
|---|---|---|---|


依據EI4956 修改扇撐孔尺寸，原18mm改為19.5mm
原扇撐3/16牙"改為5.2孔
新增固定扇撐鋁巴 Ⓐ

| 圖號 | 層數 | 數量 | 總數 | L | L1 | K | A | B | 使用位置 | 樓層 |
|---|---|---|---|---|---|---|---|---|---|---|
| X85985-03R-05 | 14 | 1 | 14 | 477.0 | 500 | 51.5 | 63.5 | 150 | CW-PRMG05 | 6F-15F,17F-22F |
| | 3 | 1 | 3 | 477.0 | 500 | 51.5 | 63.5 | 150 | CW-PRMG05a | 5F,16F,25F |
| | 1 | 1 | 1 | 477.0 | 500 | 51.5 | 63.5 | 150 | CW-PRMG05b | 23F |
| X85985-03R-06 | 13 | 1 | 13 | 577.0 | 600 | 121.5 | 150 | 150 | CW-PRMB06 | 6F-15F,17F-21F |
| | 2 | 1 | 2 | 577.0 | 600 | 121.5 | 150 | 150 | CW-PRMB06a | 5F,25F |
| | 1 | 1 | 1 | 577.0 | 600 | 121.5 | 150 | 150 | CW-PRMB06b | 23F |
| | 1 | 1 | 1 | 577.0 | 600 | 121.5 | 150 | 150 | CW-PRMB06d | 22F |
| | 1 | 1 | 1 | 577.0 | 600 | 121.5 | 150 | 150 | CW-PRMB06c | 16F |
| 總計： | | | 36 | | | | | | | |

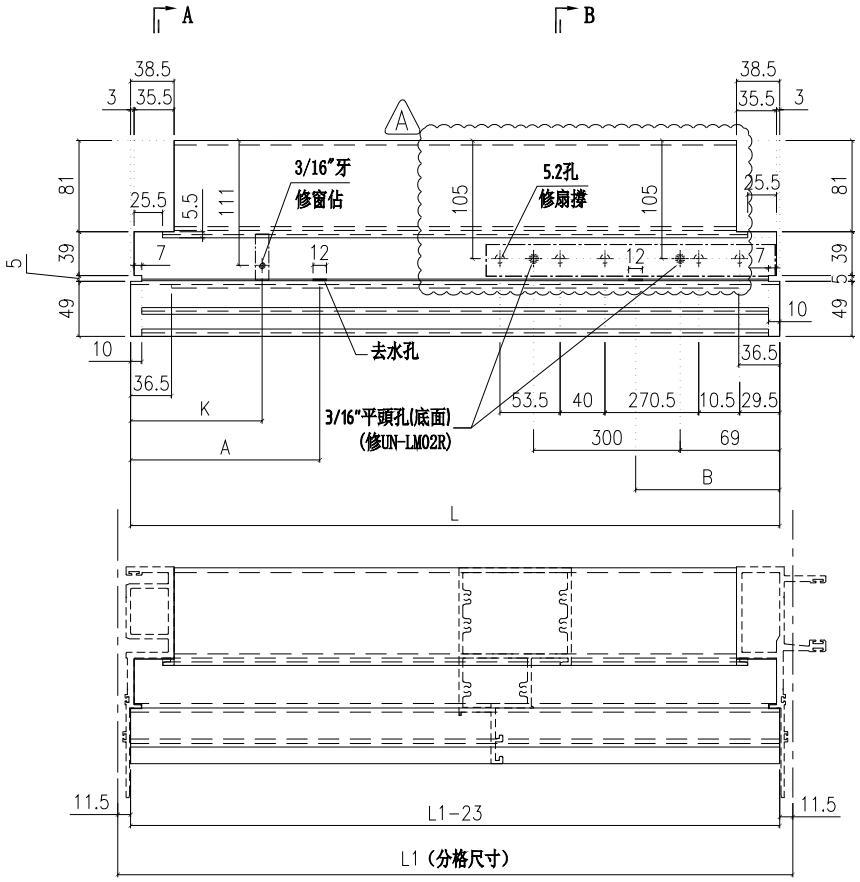

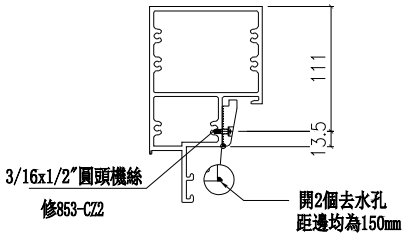
B-B

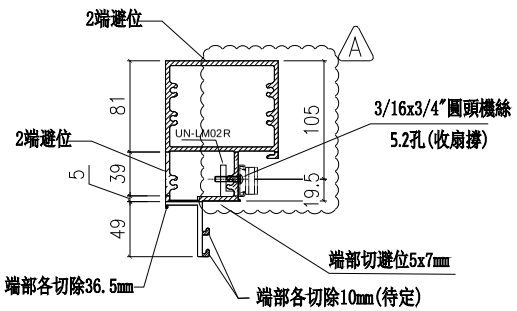


A-A

| 修改 | 日期 | 圖號 |
|---|---|---|
| A | 2022.08.08 | X85985-03R-05 |

| 制圖 | 付吉寧 | 2022.05.20 | |
|---|---|---|---|
| 復核 | 謝永林 | 2022.05.25 | |
| 批準 | 胡哥 | | |

| 名稱 | 上生下梗中橫 |
|---|---|
| 材料 | X85985 |
| 顏色 | JMQ213457(三塗) |

美特鋁質 有限公司
MIDI Aluminium Fabricator Ltd.


| 工程號 | J853 | 地盤 | 延坪道住宅 |
|---|---|---|---|


美特鋁質 有限公司
MIDI Aluminium Fabricator Ltd.

| 工程號 | J853 | 地盤 | 延坪道住宅 |
|---|---|---|---|

依據EI4439-A修改分格尺寸
物料編號,數量,使用位置

依據EI4949-取消5/F攔河

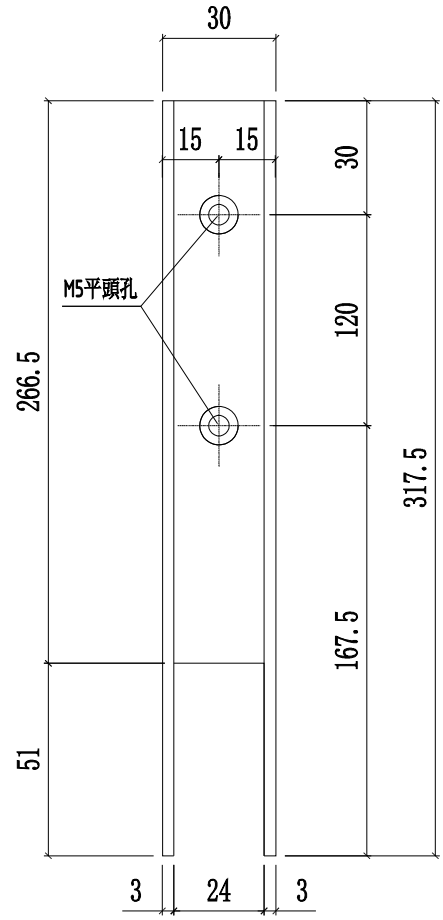

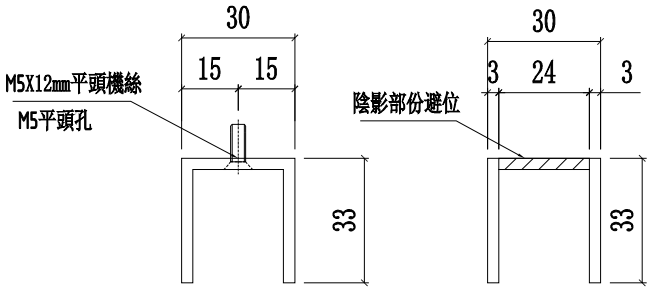
A-A B-B


| 層數 | 數量 | 總數 | 使用位置 | 樓層 |
|---|---|---|---|---|
| 9 | 2 | 18 | CW-PTMB01 | 6F-16F |
| 17 | 2 | 34 | CW-PRMG05 | 6F-25F |
| 17 | 2 | 34 | CW-PLMG05 | 6F-25F |
| 17 | 2 | 34 | CW-PRMB06 | 6F-25F |
| 6 | 2 | 12 | CW-PLBG06 | 17F-22F |
| 15 | 2 | 30 | CW-PLBG06X | 6F-22F |
| 17 | 2 | 34 | CW-PLBG06Y | 6F-25F |
| 9 | 2 | 18 | CW-PTMG06 | 6F-16F |
| 9 | 2 | 18 | CW-PTMG07 | 6F-16F |
| 7 | 2 | 14 | CW-PLBG7 | 17F-23F |
| 17 | 2 | 34 | CW-PTBG16 | 6F-25F |
| 17 | 2 | 34 | CW-PTMB16 | 6F-25F |
| 1 | 2 | 2 | CW-PTMB18a | 25F |
| 1 | 2 | 2 | CW-PTBG18a | 25F |
| 9 | 2 | 18 | CW-PTBB25X | 6F-16F |
| 8 | 2 | 16 | CW-PTBG25X | 17F-23F |
| 9 | 2 | 18 | CW-PTBG28 | 6F-16F |
| 17 | 2 | 34 | CW-PTMG30 | 6F-25F |
| 17 | 2 | 34 | CW-PTMG30X | 6F-25F |
| 合計: | | 438 | | |
| | | | | |


| 名稱 | 攔河玻璃槽(生窗用) | 制圖 | 付吉寧 | 2022.05.20 | 修改 | A | B | |
|---|---|---|---|---|---|---|---|---|
| 材料 | JMFG0828 | 復核 | 謝永林 | 2022.05.25 | 日期 | 2022.07.26 | 2022.08.08 | |
| 顏色 | MILL | 批準 | 胡哥 | | 圖號 | LUC-01 | | |

美特鋁質 有限公司
MIDI Aluminium Fabricator Ltd.

| 工程號 | J853 | 地盤 | 延坪道住宅 |
|---|---|---|---|

依據EI4439-A修改分格尺寸
物料編號,數量及使用位置

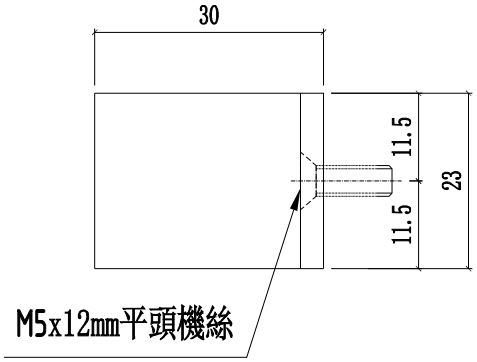

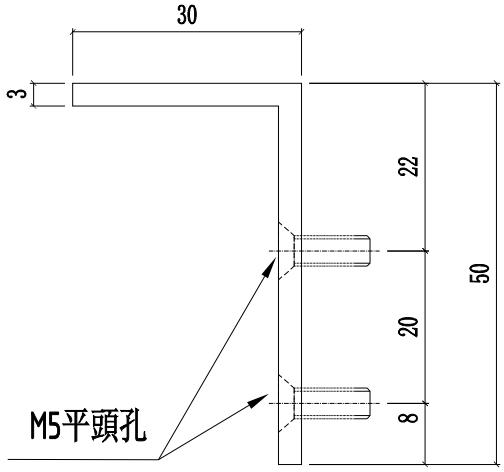
| 層數 | 數量 | 總數 | 使用位置 | 樓層 |
|---|---|---|---|---|
| 9 | 2 | 18 | CW-PTMB01 | 6F-16F |
| 17 | 2 | 34 | CW-PRMG05 | 6F-25F |
| 17 | 2 | 34 | CW-PLMG05 | 6F-25F |
| 17 | 2 | 34 | CW-PRMB06 | 6F-25F |
| 6 | 2 | 12 | CW-PLBG06 | 17F-22F |
| 15 | 2 | 30 | CW-PLBG06X | 6F-22F |
| 17 | 2 | 34 | CW-PLBG06Y | 6F-25F |
| 9 | 2 | 18 | CW-PTMG06 | 6F-16F |
| 9 | 2 | 18 | CW-PTMG07 | 6F-16F |
| 7 | 2 | 14 | CW-PLBG7 | 17F-23F |
| 17 | 2 | 34 | CW-PTBG16 | 6F-25F |
| 17 | 2 | 34 | CW-PTMB16 | 6F-25F |
| 1 | 2 | 2 | CW-PTMB18a | 25F |
| 1 | 2 | 2 | CW-PTBG18a | 25F |
| 9 | 2 | 18 | CW-PTBB25X | 6F-16F |
| 8 | 2 | 16 | CW-PTBG25X | 17F-23F |
| 9 | 2 | 18 | CW-PTBG28 | 6F-16F |
| 17 | 2 | 34 | CW-PTMG30 | 6F-25F |
| 17 | 2 | 34 | CW-PTMG30X | 6F-25F |
| 合計: | | 438 | | |


| 名稱 | 攔河玻璃用鋁角 | 制圖 | 付吉寧 | 2022.05.20 | 修改 | A | B | |
|---|---|---|---|---|---|---|---|---|
| 材料 | JM1030 | 復核 | 謝永林 | 2022.05.25 | 日期 | 2022.07.26 | 2022.08.08 | |
| 顏色 | MILL | 批準 | 胡哥 | | 圖號 | UN-AG01 | | |


美特鋁質 有限公司
MIDI Aluminium Fabricator Ltd.


| 工程號 | J853 | 地盤 | 延坪道住宅 |
|---|---|---|---|

| 層數 | 數量 | 總數 | 位置 | 樓層 |
|---|---|---|---|---|
| ~~14~~ | ~~1~~ | ~~14~~ | ~~CW-PTMB22~~ | ~~6F-15F,17F-22F~~ |
| 1 | 1 | 1 | CW-PTMB22a | 16F |
| 合計： | | 15 | | |

依據EI4949-取消5/F攔河

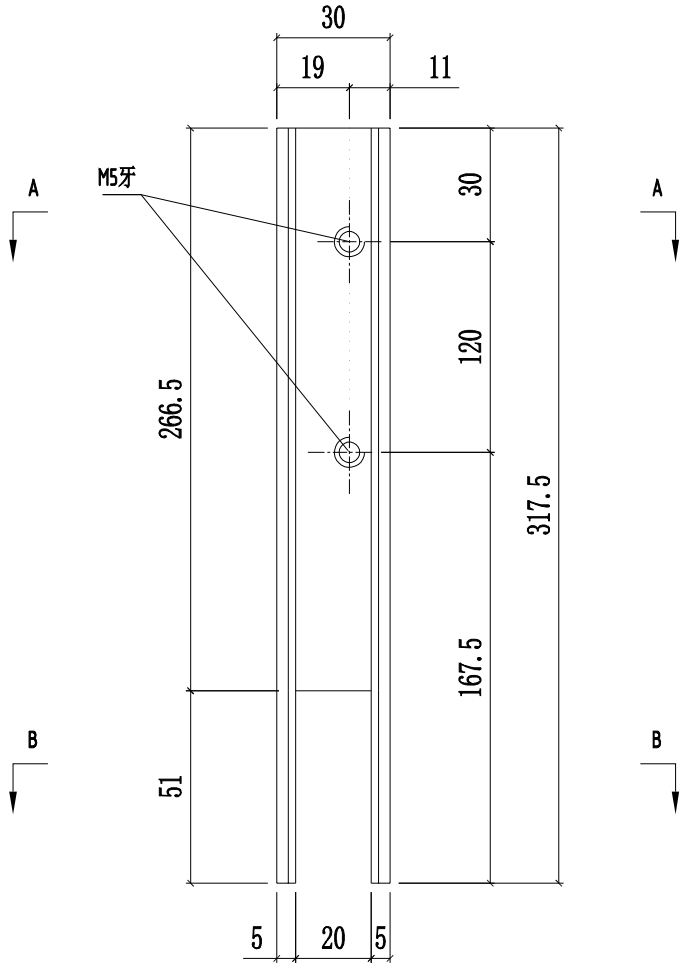

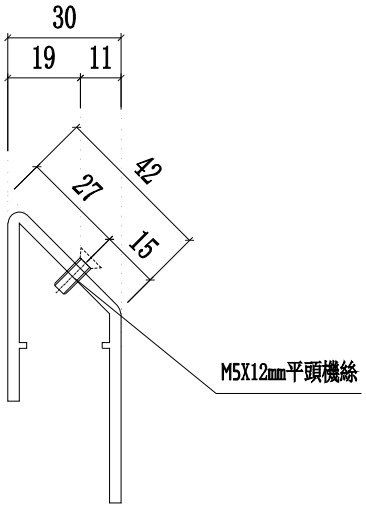

| 名稱 | 攔河玻璃槽(轉角生窗用) | 制圖 | 付吉寧 | 2022.05.20 | 修改 | A | | |
|---|---|---|---|---|---|---|---|---|
| 材料 | X86165 | 復核 | 謝永林 | 2022.05.25 | 日期 | 2022.08.08 | | |
| 顏色 | MILL | 批準 | 胡哥 | | 圖號 | LUC-02ZL | | |

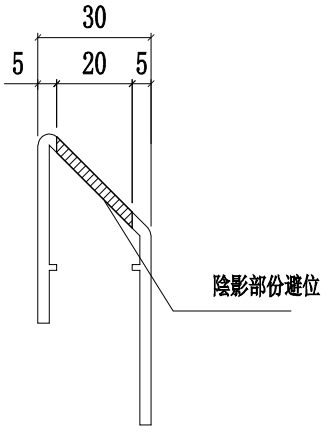美特鋁質 有限公司
MIDI Aluminium Fabricator Ltd.


| 工程號 | J853 | 地盤 | 延坪道住宅 |
|---|---|---|---|

| 層數 | 數量 | 總數 | 位置 | 樓層 |
|---|---|---|---|---|
| ~~14~~ | ~~1~~ | ~~14~~ | ~~CW-PTMB22~~ | ~~6F-15F,17F-22F~~ |
| 1 | 1 | 1 | CW-PTMB22a | 16F |
| 合計： | | 15 | | |

# 依據EI4949-取消5/F攔河

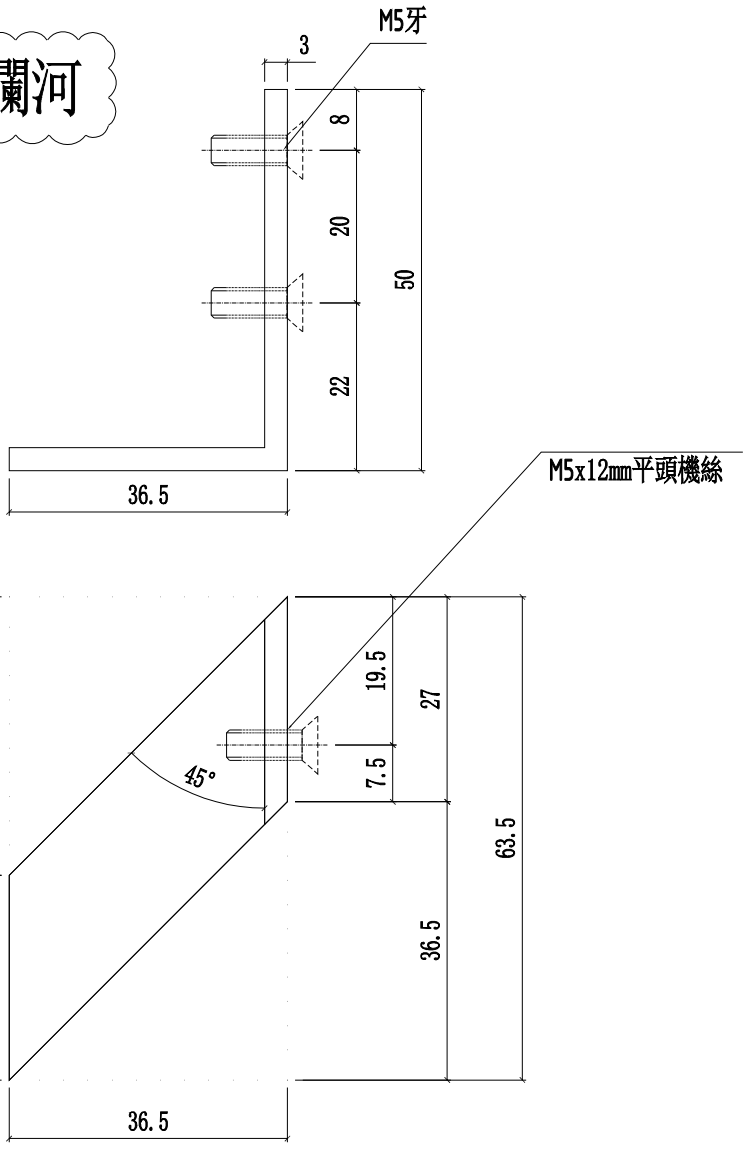


安裝示意圖

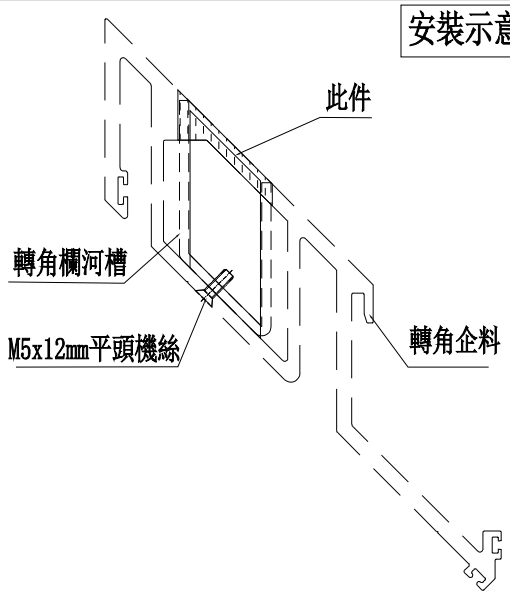



| 名稱 | 轉角攔河玻璃用鋁角 | 制圖 | 付吉寧 | 2022.05.20 | 修改 | A | | |
|---|---|---|---|---|---|---|---|---|
| 材料 | 50*38.5*3㎜鋁角 | 復核 | 謝永林 | 2022.05.25 | 日期 | 2022.08.08 | | |
| 顏色 | MILL | 批準 | 胡哥 | | 圖號 | UN-AG02ZL | | |

美特鋁質 有限公司
MIDI Aluminium Fabricator Ltd.


| 工程號 | J853 | 地盤 | 延坪道住宅 |
|---|---|---|---|

| 層數 | 數量 | 總數 | 位置 | 樓層 |
|---|---|---|---|---|
| 14 | 1 | 14 | CW-PTMB22 | 6F-15F,17F-22F |
| 2 | 1 | 2 | CW-PTMB22a | 5F,16F |
| 8 | 1 | 8 | CW-301 | 6F-15F |
| 2 | 1 | 2 | CW-301a | 5F,16F |
| 5 | 1 | 5 | CW-302 | 17F-21F |
| 1 | 1 | 1 | CW-302d | 22F |
| 合計： | | 32 | | |

# T3座使用

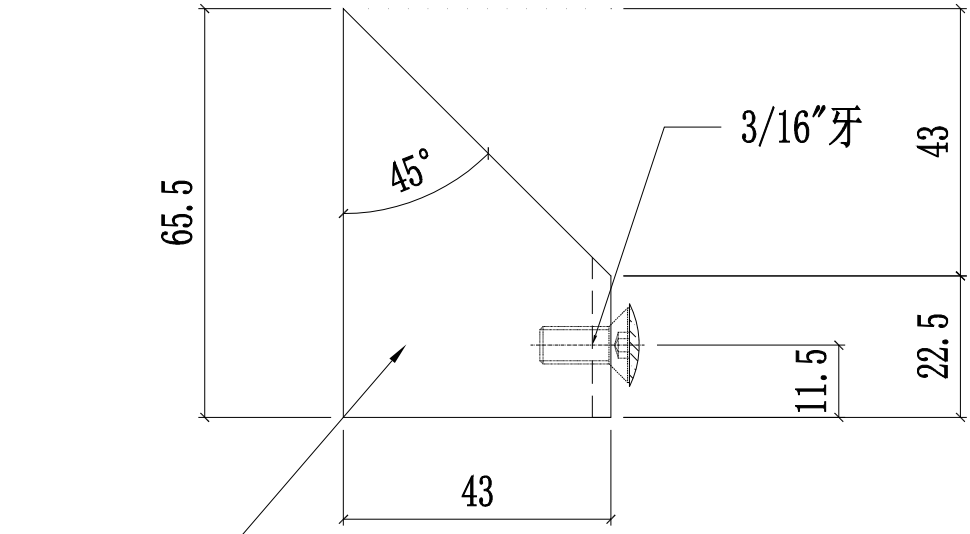


增加噴塗

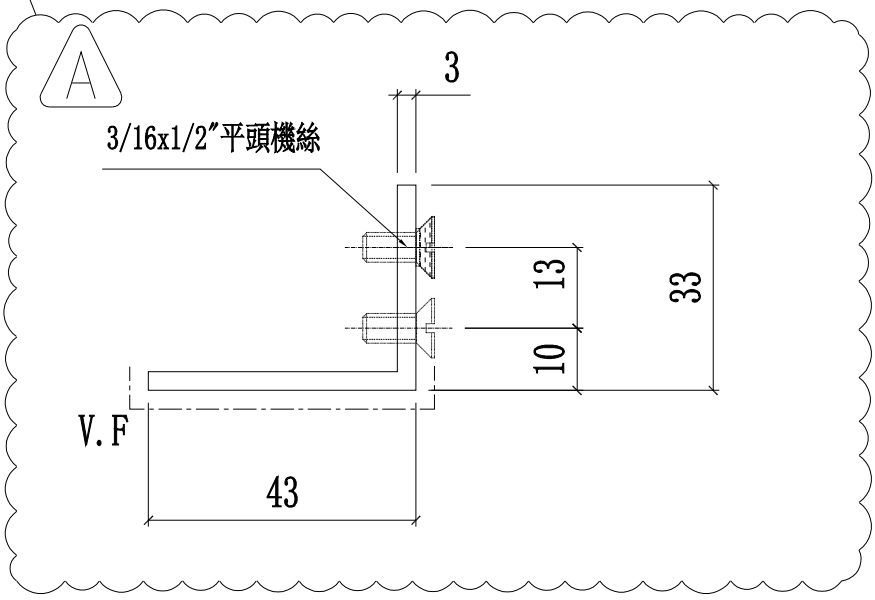



| 名稱 | 轉角裝飾線頂用 | 制圖 | 付吉寧 | 2022.05.20 | 修改 | A | | |
|---|---|---|---|---|---|---|---|---|
| 材料 | - | 復核 | 謝永林 | 2022.05.25 | 日期 | 2022.08.08 | | |
| 顏色 | JMQ213457(三塗) | 批準 | 胡哥 | | 圖號 | CW-AG01Z | | |

美特鋁質 有限公司
MIDI Aluminium Fabricator Ltd.

| 工程號 | J853 | 地盤 | 延坪道住宅 |
|---|---|---|---|

# T3座使用

| 層數 | 數量 | 總數 | 位置 | 樓層 |
|---|---|---|---|---|
| 14 | 1 | 14 | CW-PTMB22 | 6F-15F,17F-22F |
| 2 | 1 | 2 | CW-PTMB22a | 5F,16F |
| 8 | 1 | 8 | CW-301 | 6F-15F |
| 2 | 1 | 2 | CW-301a | 5F,16F |
| 5 | 1 | 5 | CW-302 | 17F-21F |
| 1 | 1 | 1 | CW-302d | 22F |
| 合計： | | 32 | | |

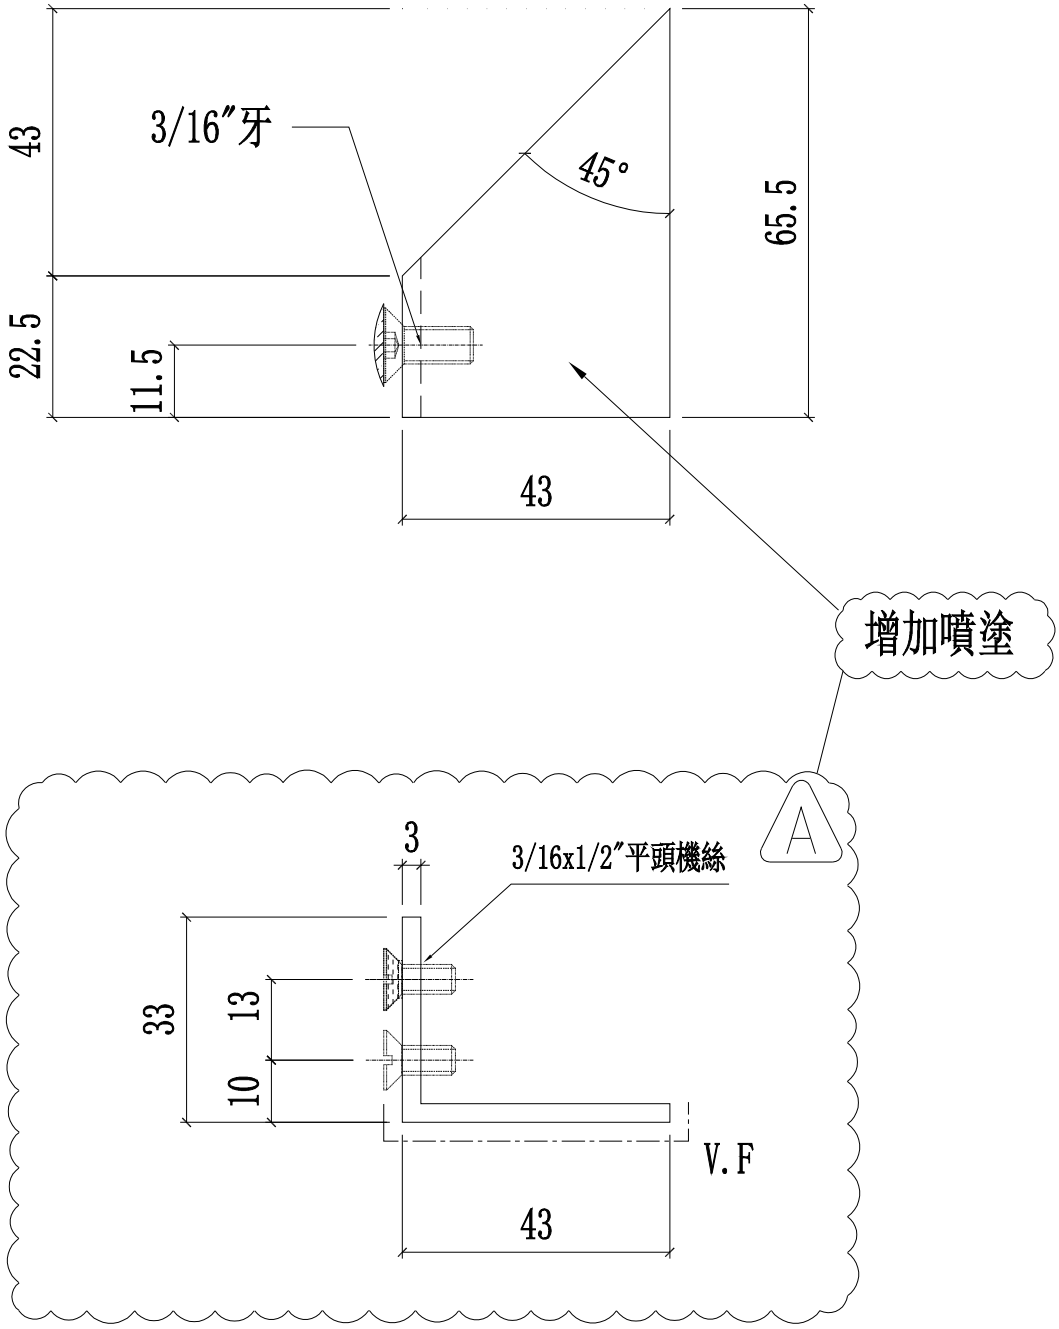


| 名稱 | 轉角裝飾線底用 | 制圖 | 付吉寧 | 2022.05.20 | 修改 | A | | |
|---|---|---|---|---|---|---|---|---|
| 材料 | - | 復核 | 謝永林 | 2022.05.25 | 日期 | 2022.08.08 | | |
| 顏色 | JMQ213457(三塗) | 批準 | 胡哥 | | 圖號 | CW-AG01RZ | | |


美特鋁質 有限公司
MIDI Aluminium Fabricator Ltd.

請用A3打印

| 樓層 | 數量 | 總數 | 位置 | 樓層 |
|---|---|---|---|---|
| 1 | 1 | 1 | CW-PTBG16aL | 5F |

依據EI4949 新增5/F無攔河企料

| 工程號 | J853 | 地盤 | 延坪道住宅 |
|---|---|---|---|

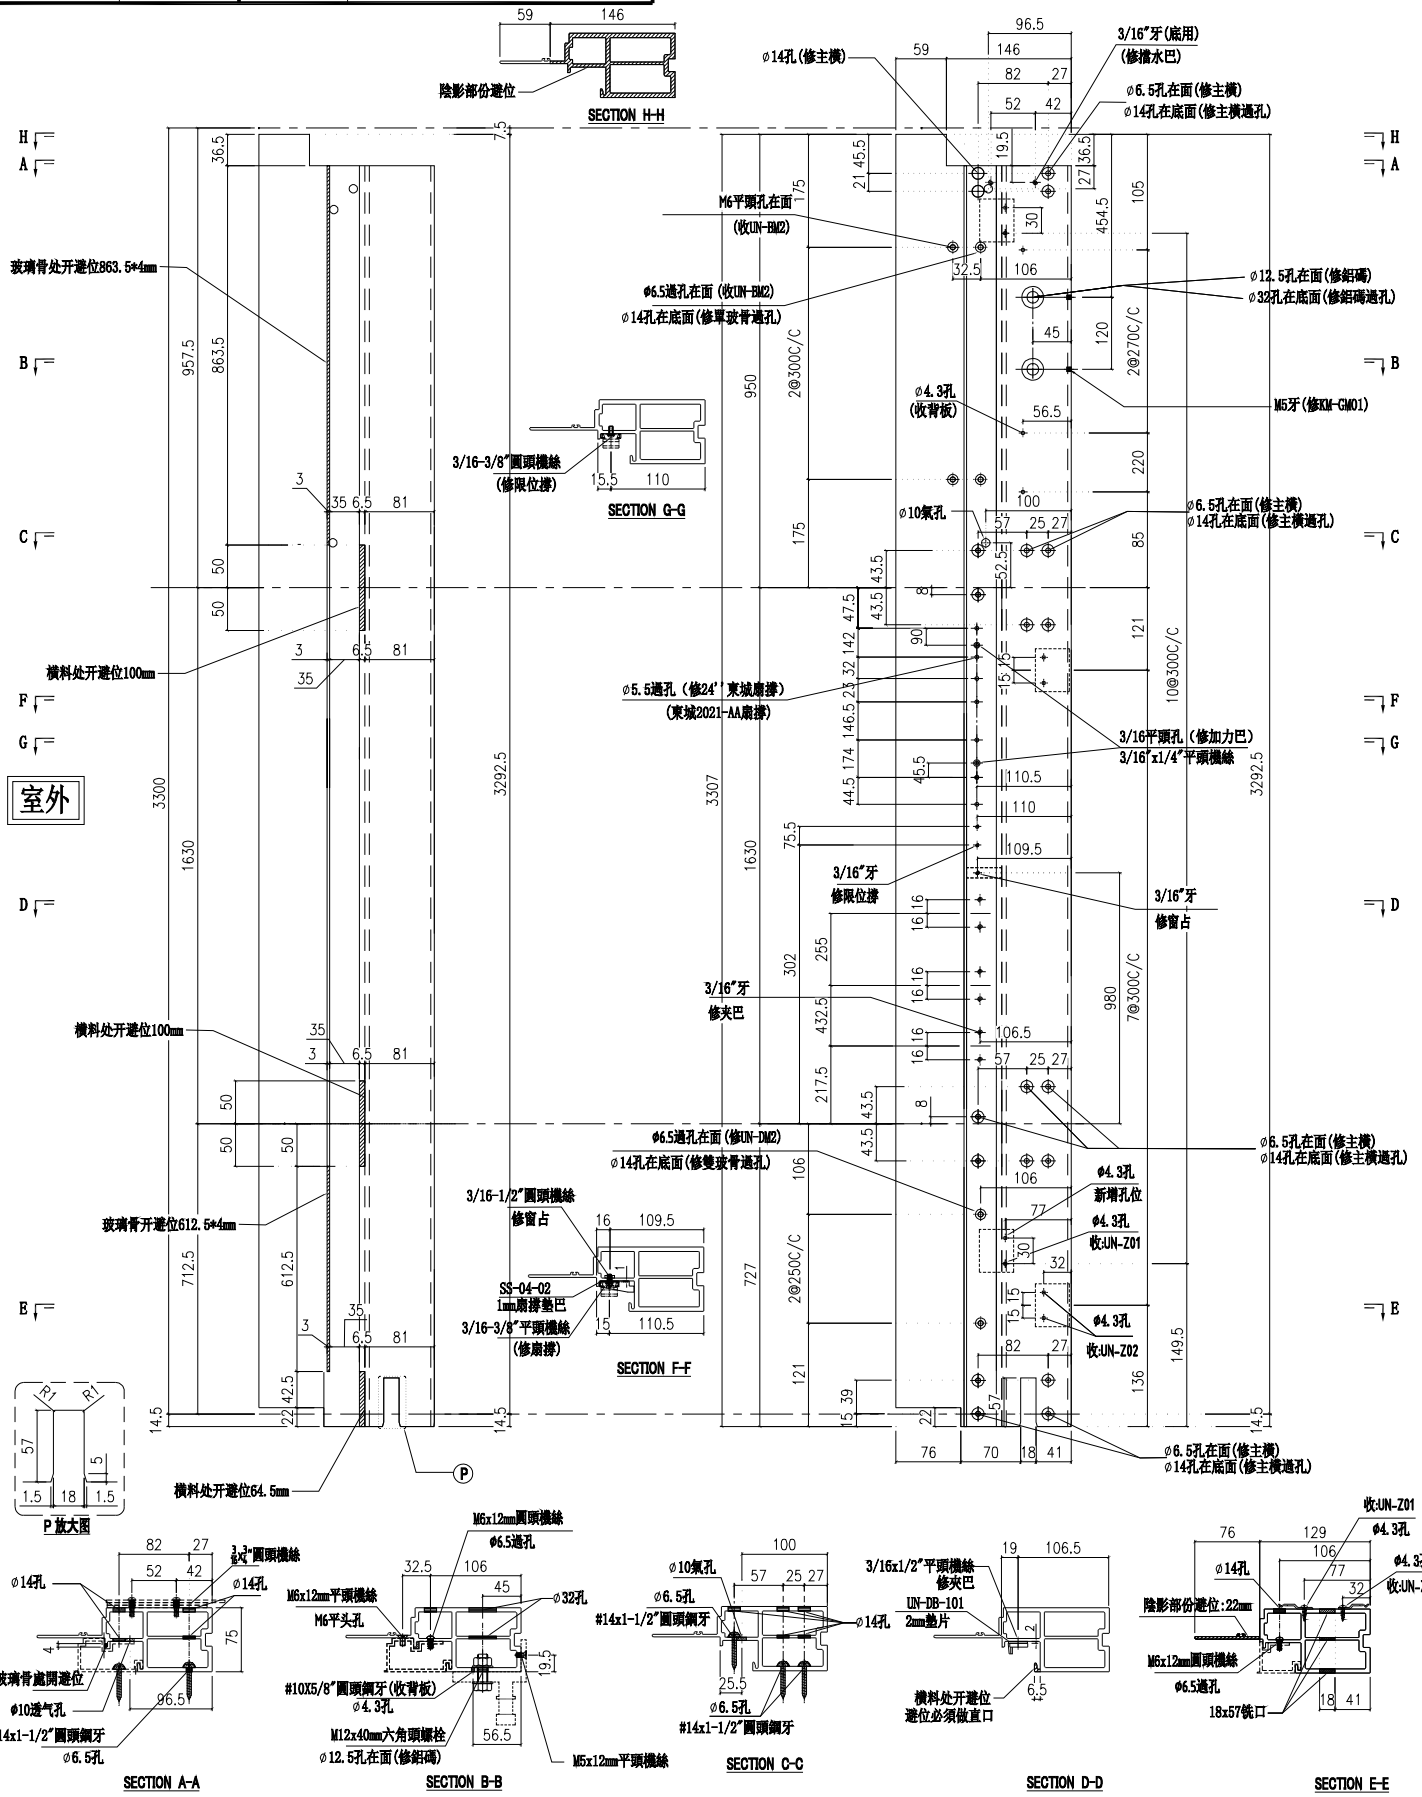


| 名稱 | 生邊企 | 制圖 | 付吉寧 | 2022.05.20 | 修改 | 新增 | | |
|---|---|---|---|---|---|---|---|---|
| 材料 | X85976 | 復核 | 謝永林 | 2022.05.25 | 日期 | 2022.08.08 | | |
| 顏色 | JMQ213457(三塗) | 批準 | 胡哥 | | 圖號 | X85976-01cF | | |


美特鋁質 有限公司
MIDI Aluminium Fabricator Ltd.

請用A3打印

| 樓層 | 數量 | 總數 | 位置 | 樓層 |
|---|---|---|---|---|
| 1 | 1 | 1 | CW-PTMB22aZL | 5F |

依據EI4949 新增5/F無攔河企料

| 工程號 | J853 | 地盤 | 延坪道住宅 |
|---|---|---|---|

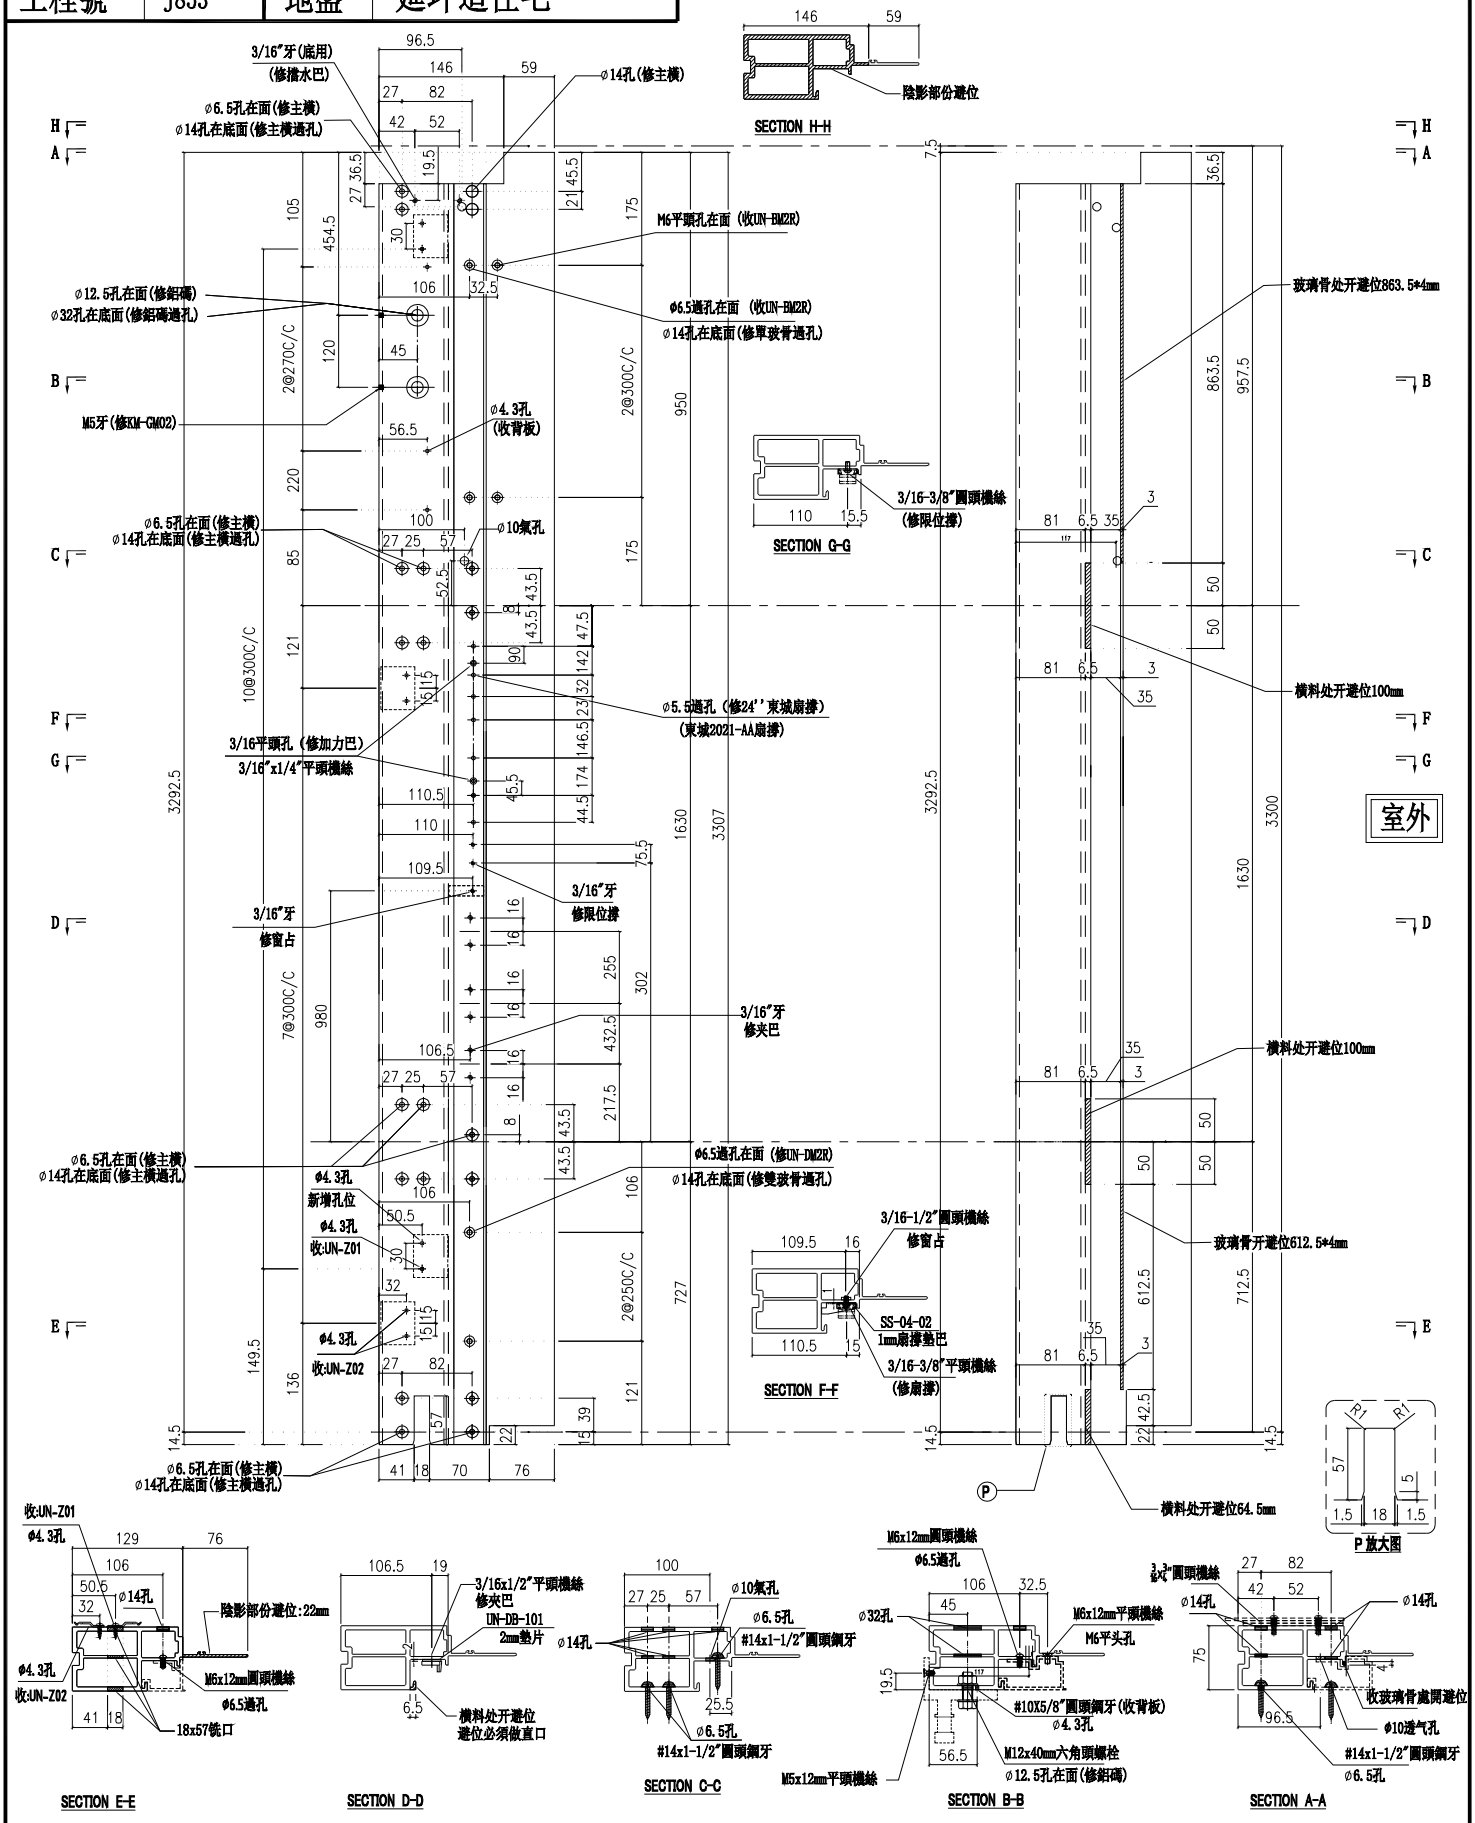


| 名稱 | 生邊企 | 制圖 | 付吉寧 | 2022.05.20 | 修改 | 新增 | | |
|---|---|---|---|---|---|---|---|---|
| 材料 | X85976 | 復核 | 謝永林 | 2022.05.25 | 日期 | 2022.08.08 | | |
| 顏色 | JMQ213457(三塗) | 批準 | 胡哥 | | 圖號 | X85976-01cR | | |


美特鋁質 有限公司
MIDI Aluminium Fabricator Ltd.

請用A3打印

| 層數 | 數量 | 總數 | 位置 | 樓層 |
|---|---|---|---|---|
| 1 | 1 | 1 | CW-PTMB16aL | 5F |

| 工程號 | J853 | 地盤 | 延坪道住宅 |
|---|---|---|---|

依據EI4949 新增5/F無攔河企料

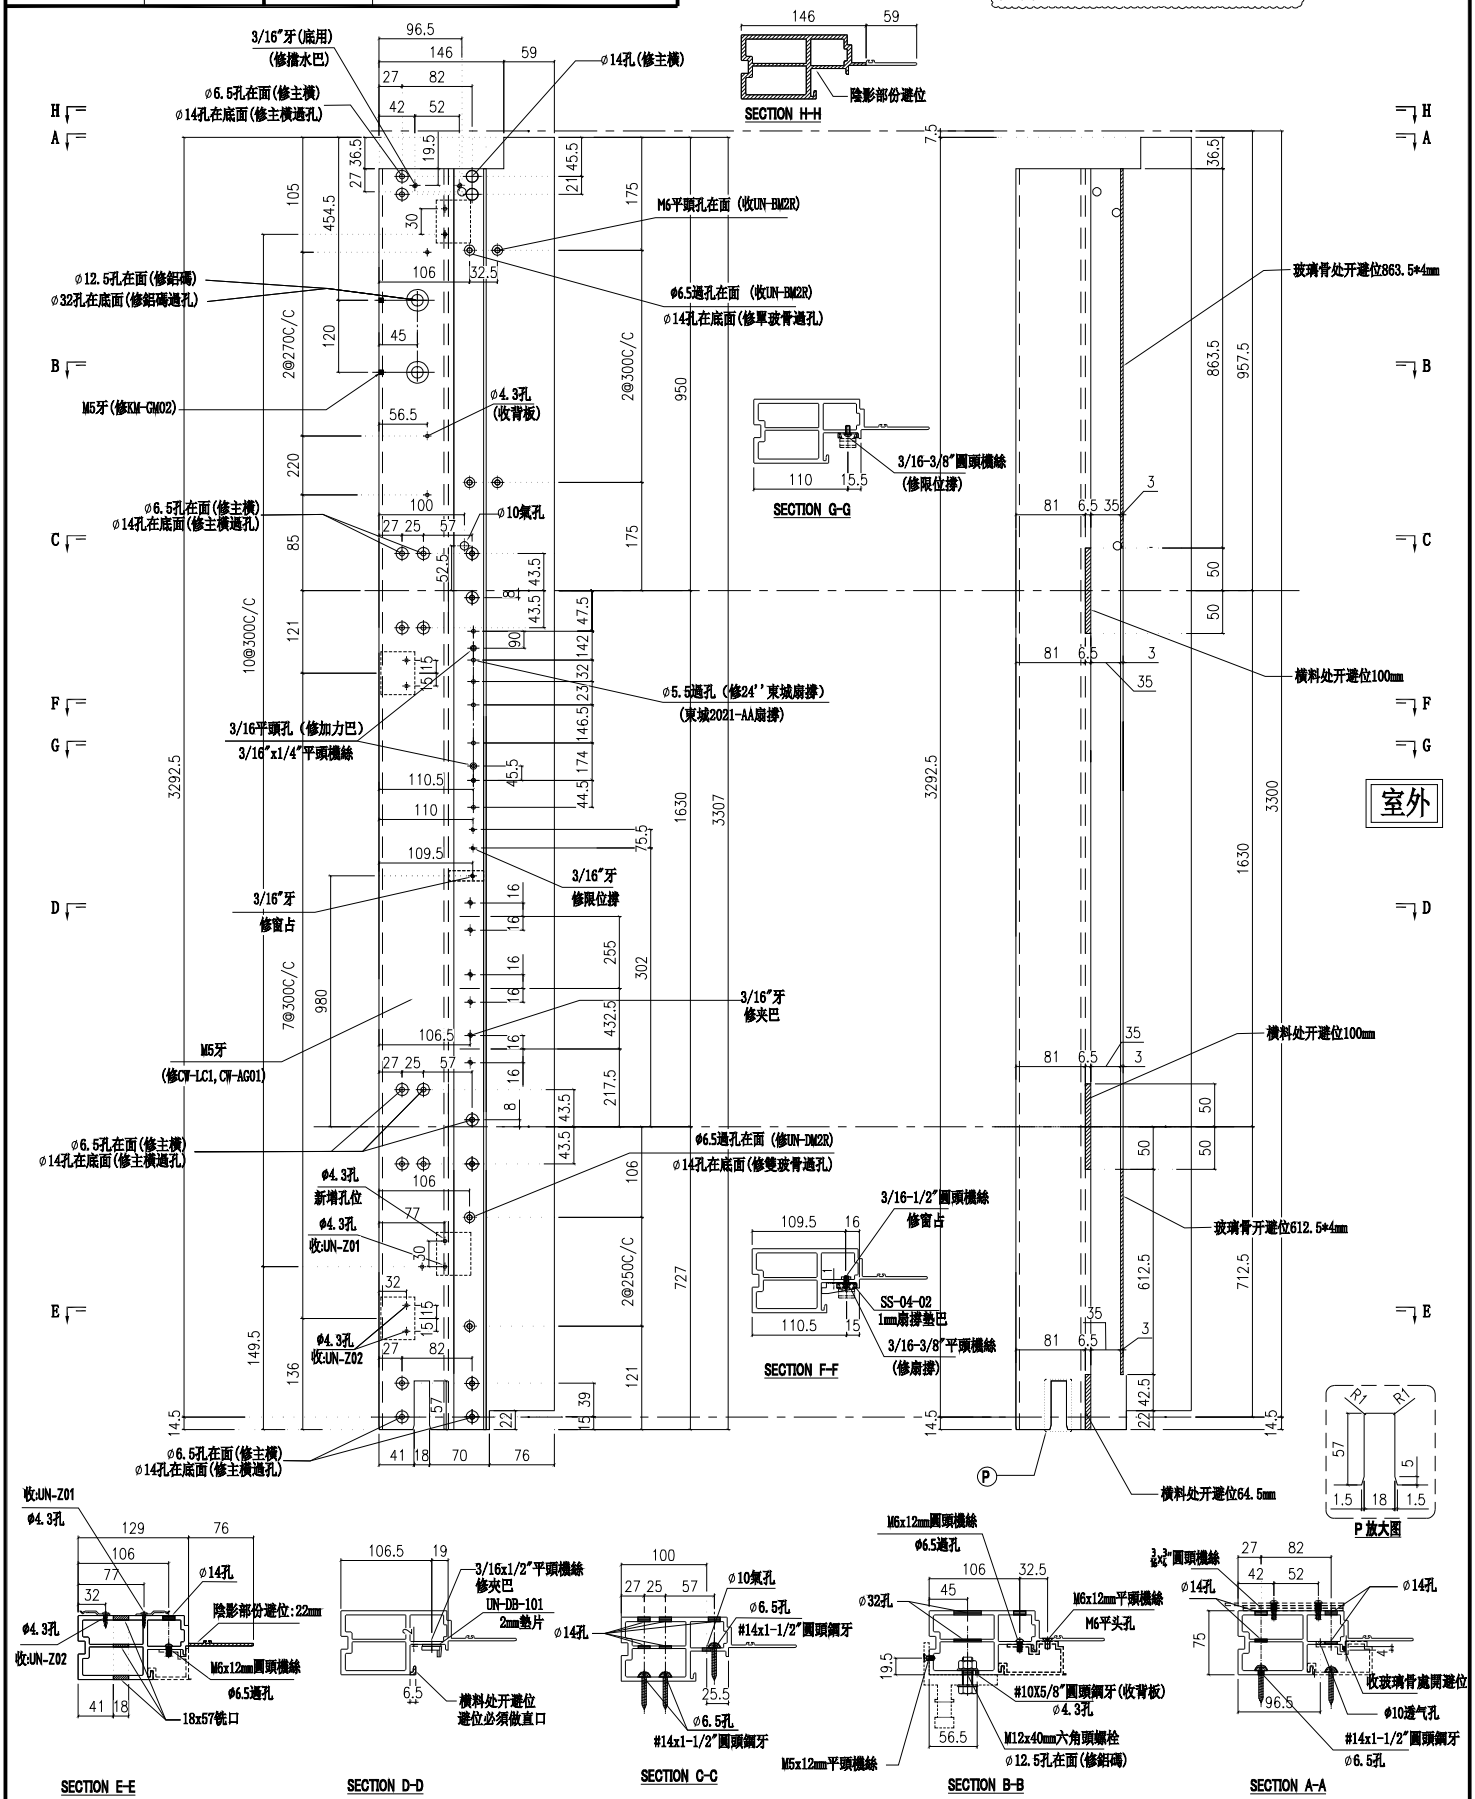


| 名稱 | 生邊企 | 制圖 | 付吉寧 | 2022.05.20 | 修改 | 新增 | | |
|---|---|---|---|---|---|---|---|---|
| 材料 | X85976 | 復核 | 謝永林 | 2022.05.25 | 日期 | 2022.08.08 | | |
| 顏色 | JMQ213457(三塗) | 批準 | 胡哥 | | 圖號 | X85976-01cFR | | |


美特鋁質 有限公司
MIDI Aluminium Fabricator Ltd.

請用A3打印

| 樓層 | 數量 | 總數 | 位置 | 樓層 |
|---|---|---|---|---|
| 1 | 1 | 1 | CW-PRMB06aL | 5F |

依據EI4949 新增5/F無攔河企料

| 工程號 | J853 | 地盤 | 延坪道住宅 |
|---|---|---|---|

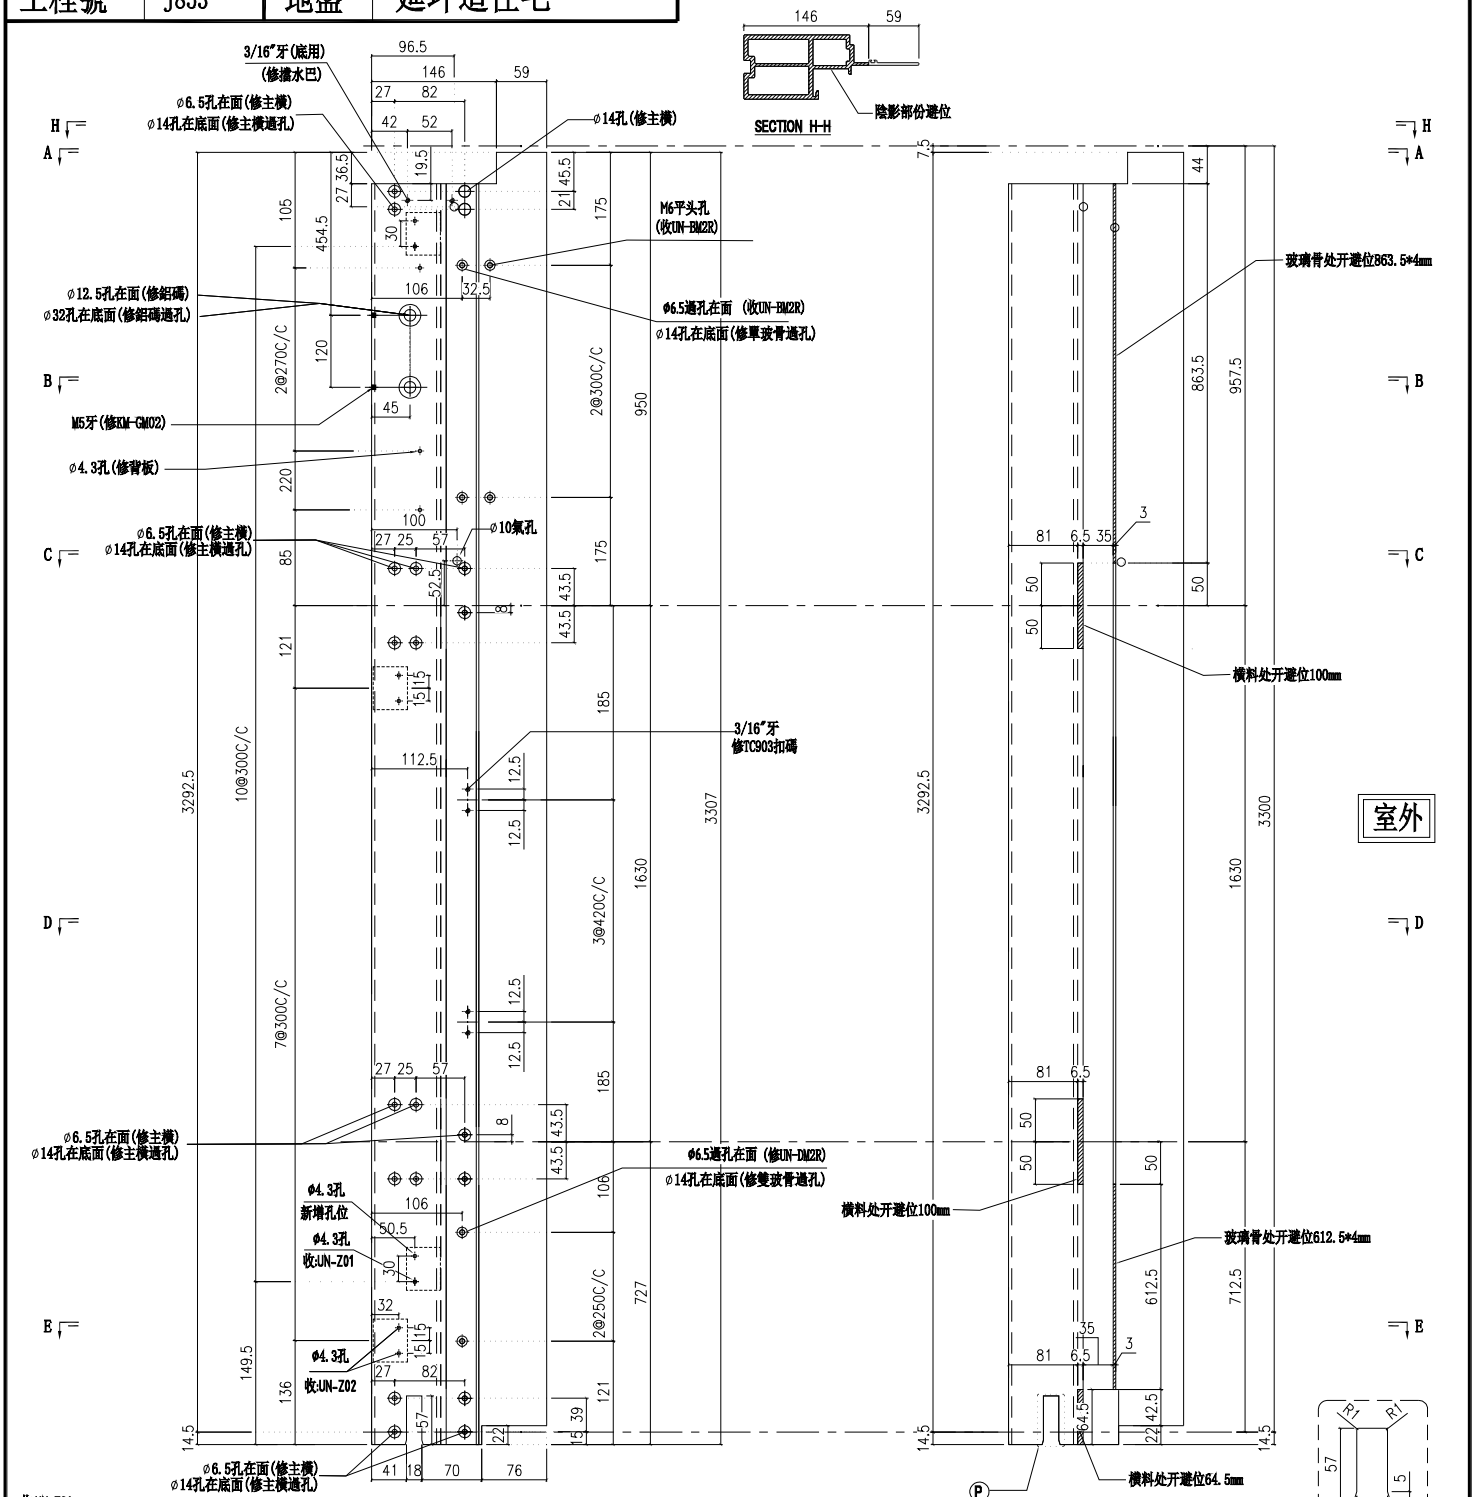


| 名稱 | 生邊企 | 制圖 | 付吉寧 | 2022.05.20 | 修改 | 新增 | | |
|---|---|---|---|---|---|---|---|---|
| 材料 | X85976 | 復核 | 謝永林 | 2022.05.25 | 日期 | 2022.08.08 | | |
| 顏色 | JMQ213457(三塗) | 批準 | 胡哥 | | 圖號 | X85976-02cR | | |


美特鋁質 有限公司
MIDI Aluminium Fabricator Ltd.

請用A3打印

| 層數 | 數量 | 總數 | 位置 | 樓層 |
|---|---|---|---|---|
| 1 | 1 | 1 | CW-PTBB25aL | 5F |

| 工程號 | J853 | 地盤 | 延坪道住宅 |
|---|---|---|---|

依據EI4949 新增5/F無攔河企料

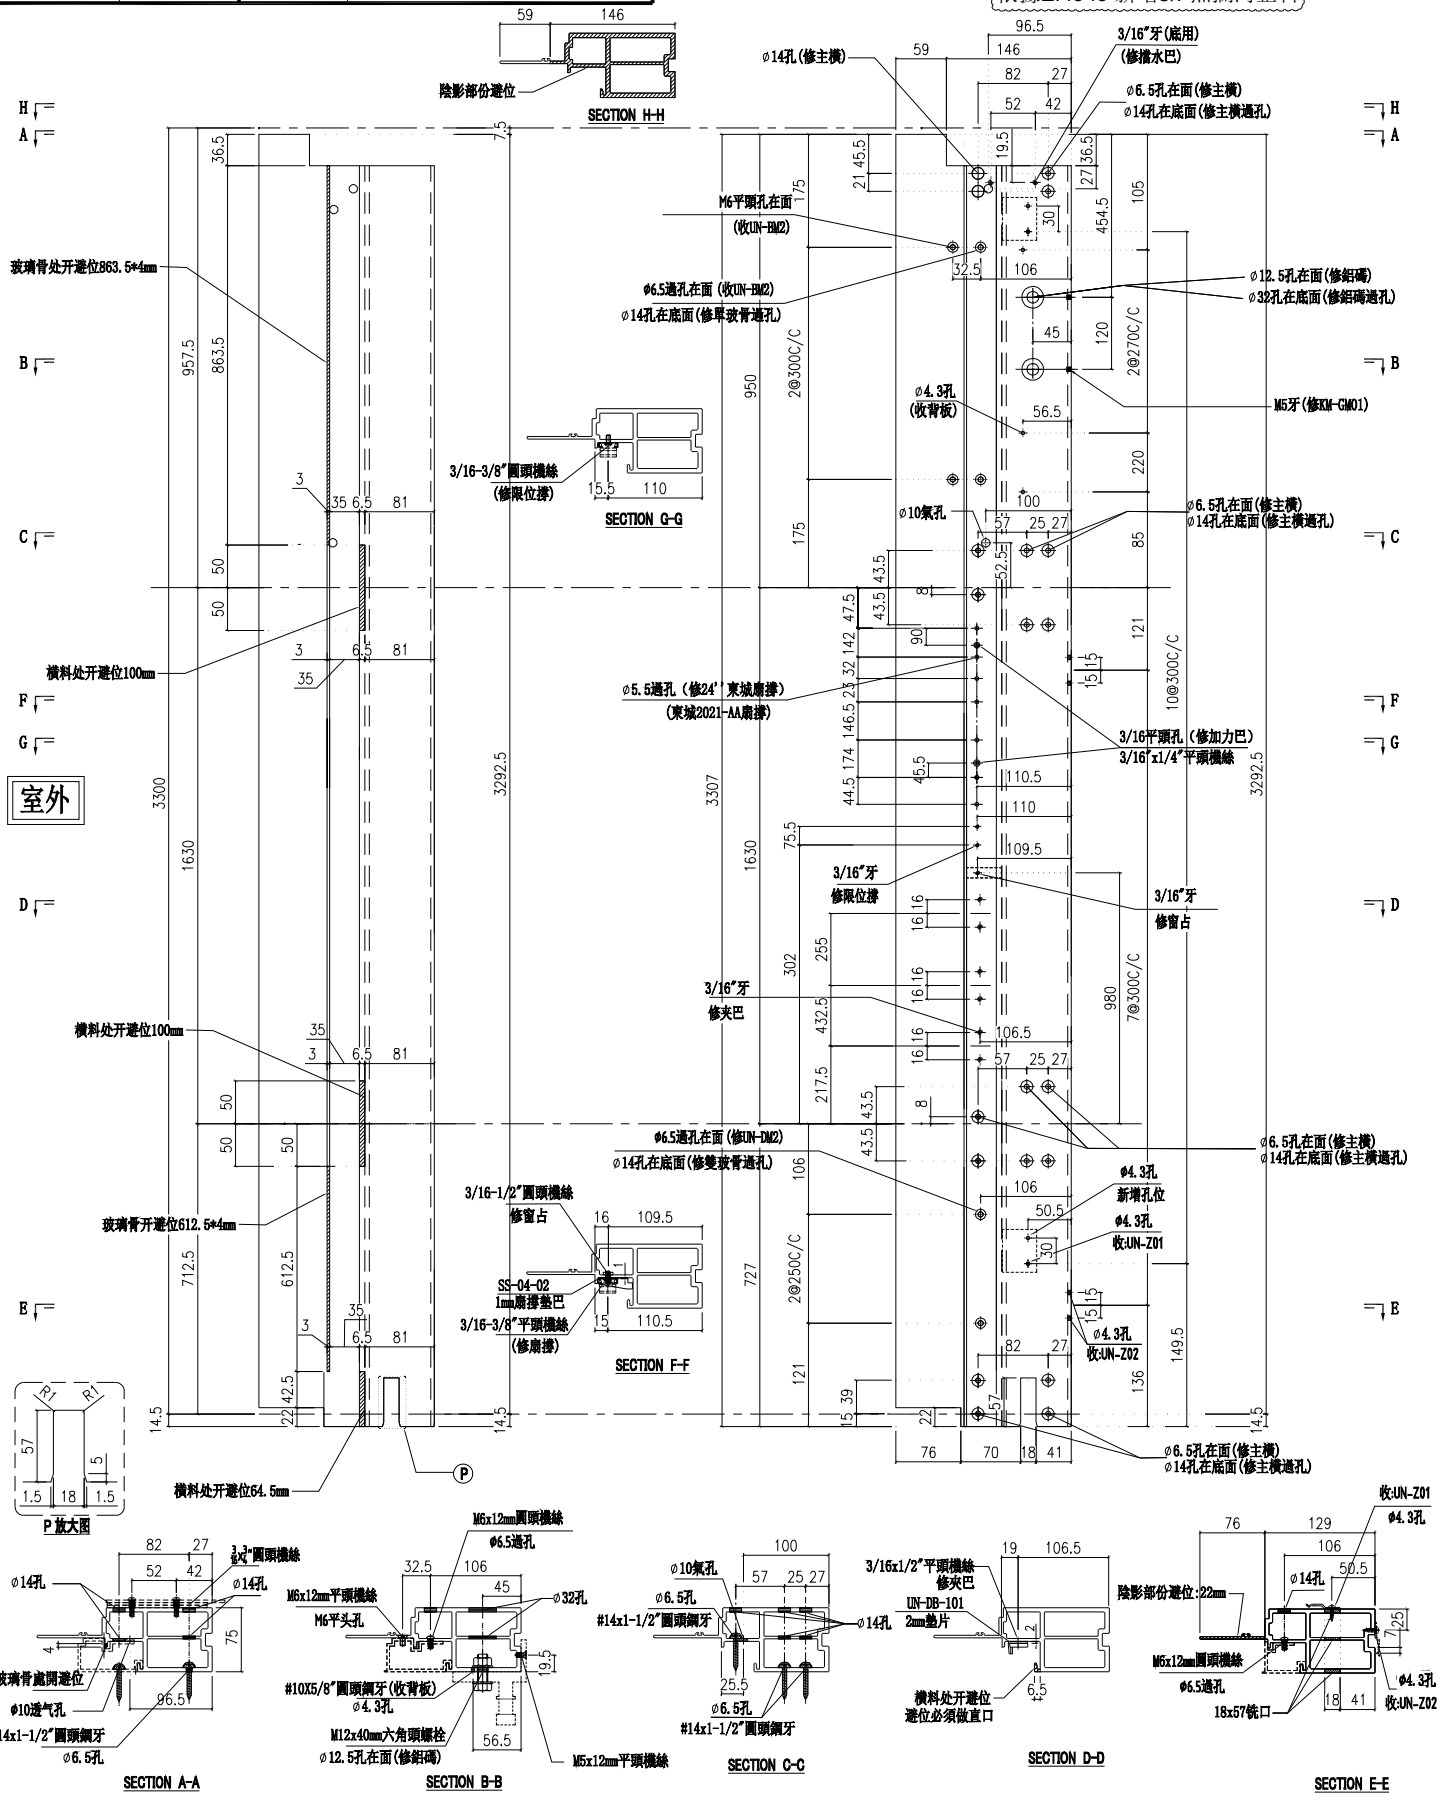


| 名稱 | 生邊企 | 制圖 | 付吉寧 | 2022.05.20 | 修改 | 新增 | | |
|---|---|---|---|---|---|---|---|---|
| 材料 | X85976 | 復核 | 謝永林 | 2022.05.25 | 日期 | 2022.08.08 | | |
| 顏色 | JMQ213457(三塗) | 批準 | 胡哥 | | 圖號 | X85976-04cL | | |


美特鋁質 有限公司
MIDI Aluminium Fabricator Ltd.

請用A3打印

| 層數 | 數量 | 總數 | 位置 | 樓層 |
|---|---|---|---|---|
| 1 | 1 | 1 | CW-PLBG06aXL | 5F |

| 工程號 | J853 | 地盤 | 延坪道住宅 |
|---|---|---|---|

依據EI4949 新增5/F無攔河企料

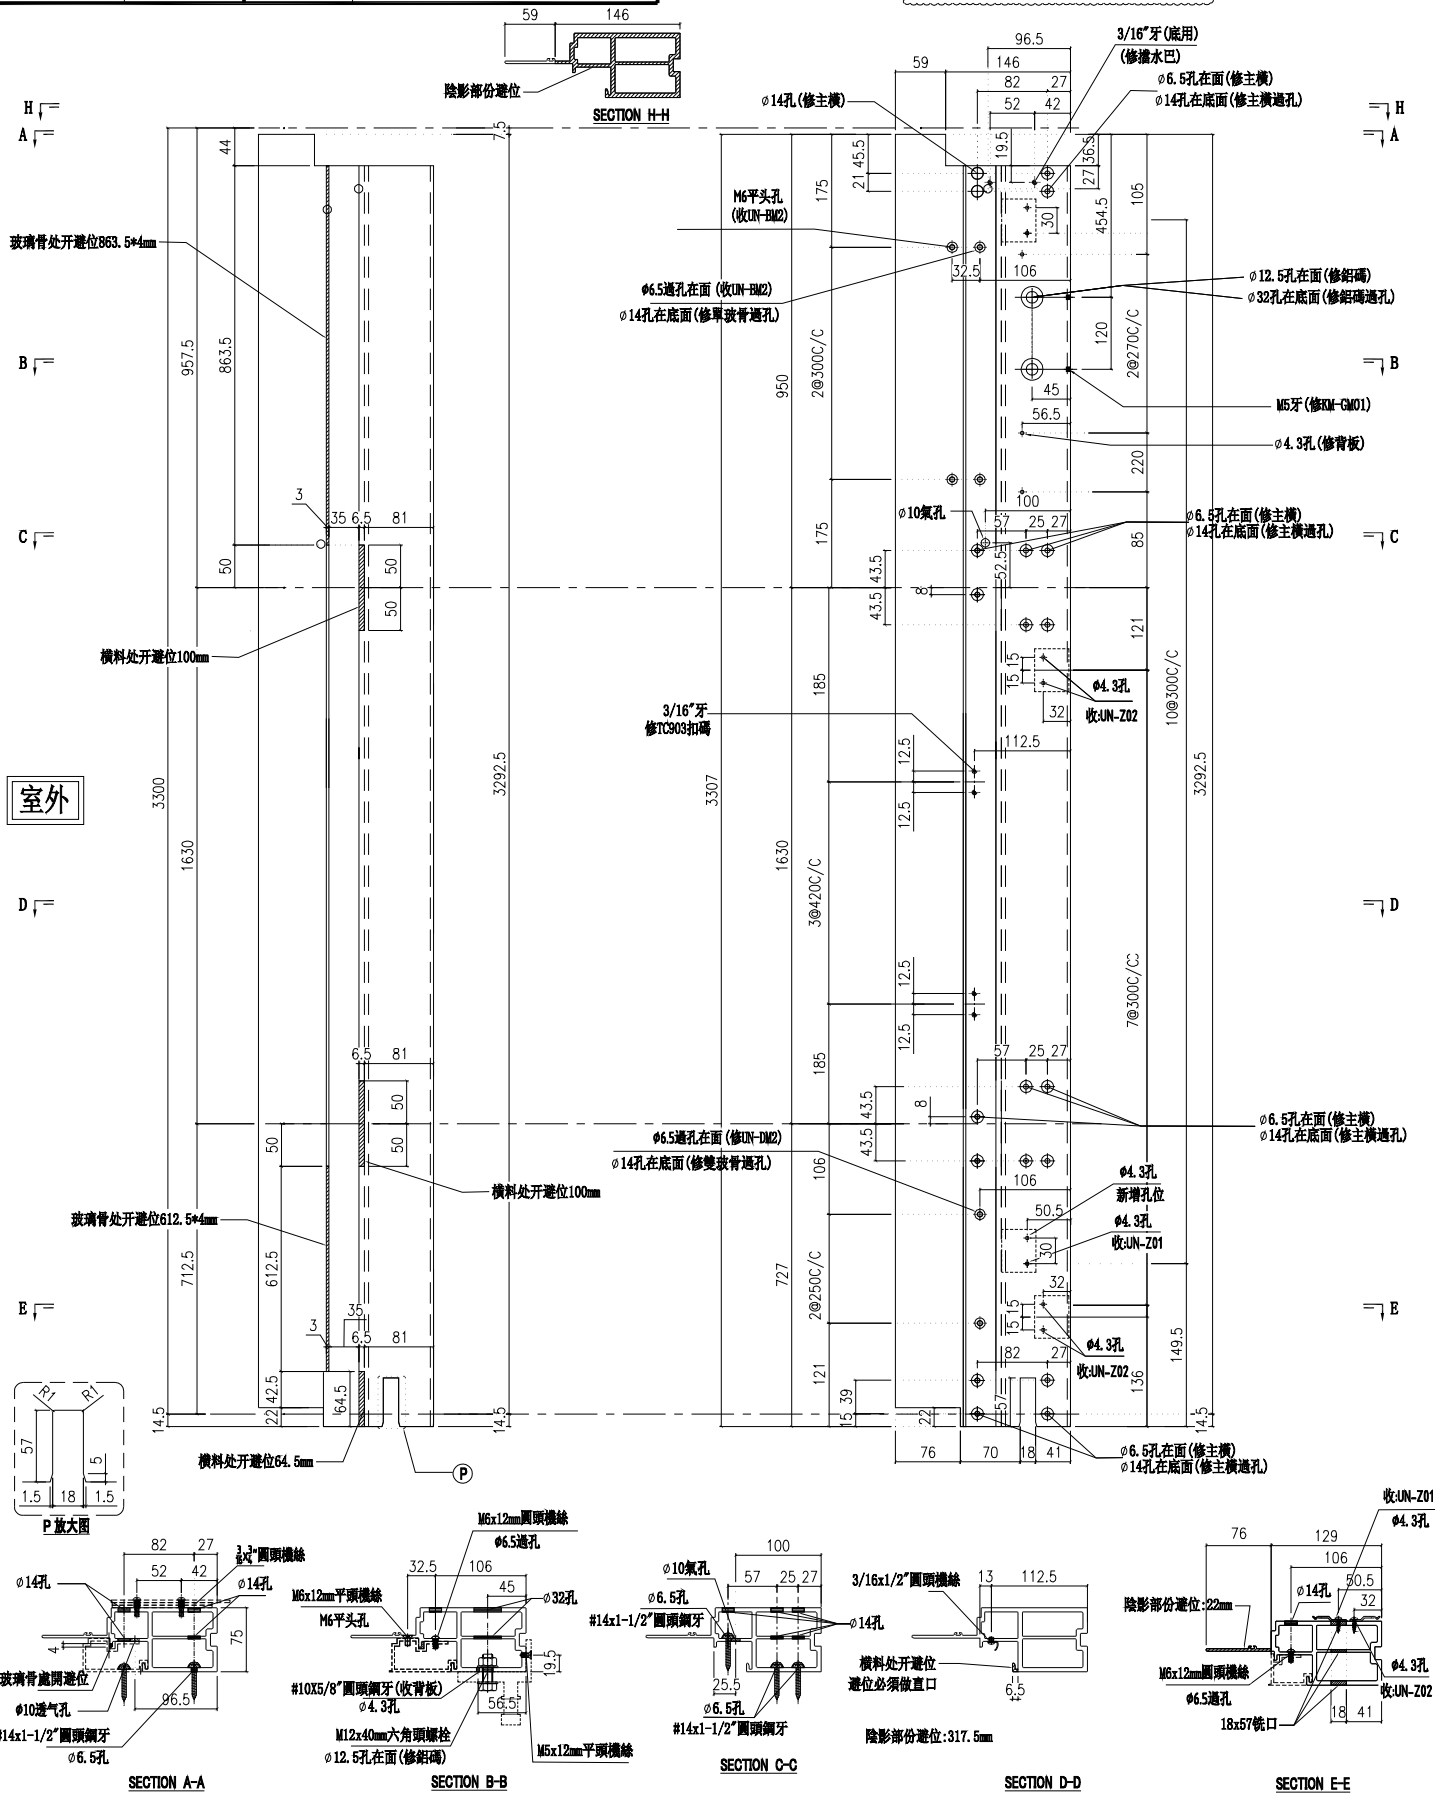


| 名稱 | 生邊企 | 制圖 | 付吉寧 | 2022.05.20 | 修改 | 新增 | | |
|---|---|---|---|---|---|---|---|---|
| 材料 | X85976 | 復核 | 謝永林 | 2022.05.25 | 日期 | 2022.08.08 | | |
| 顏色 | JMQ213457(三塗) | 批準 | 胡哥 | | 圖號 | X85976-07c | | |


美特鋁質 有限公司
MIDI Aluminium Fabricator Ltd.

請用A3打印

| 層數 | 數量 | 總數 | 位置 | 樓層 |
|---|---|---|---|---|
| 1 | 1 | 1 | CW-PLBG06aYL | 5F |

依據EI4949 新增5/F無攔河企料

| 工程號 | J853 | 地盤 | 延坪道住宅 |
|---|---|---|---|

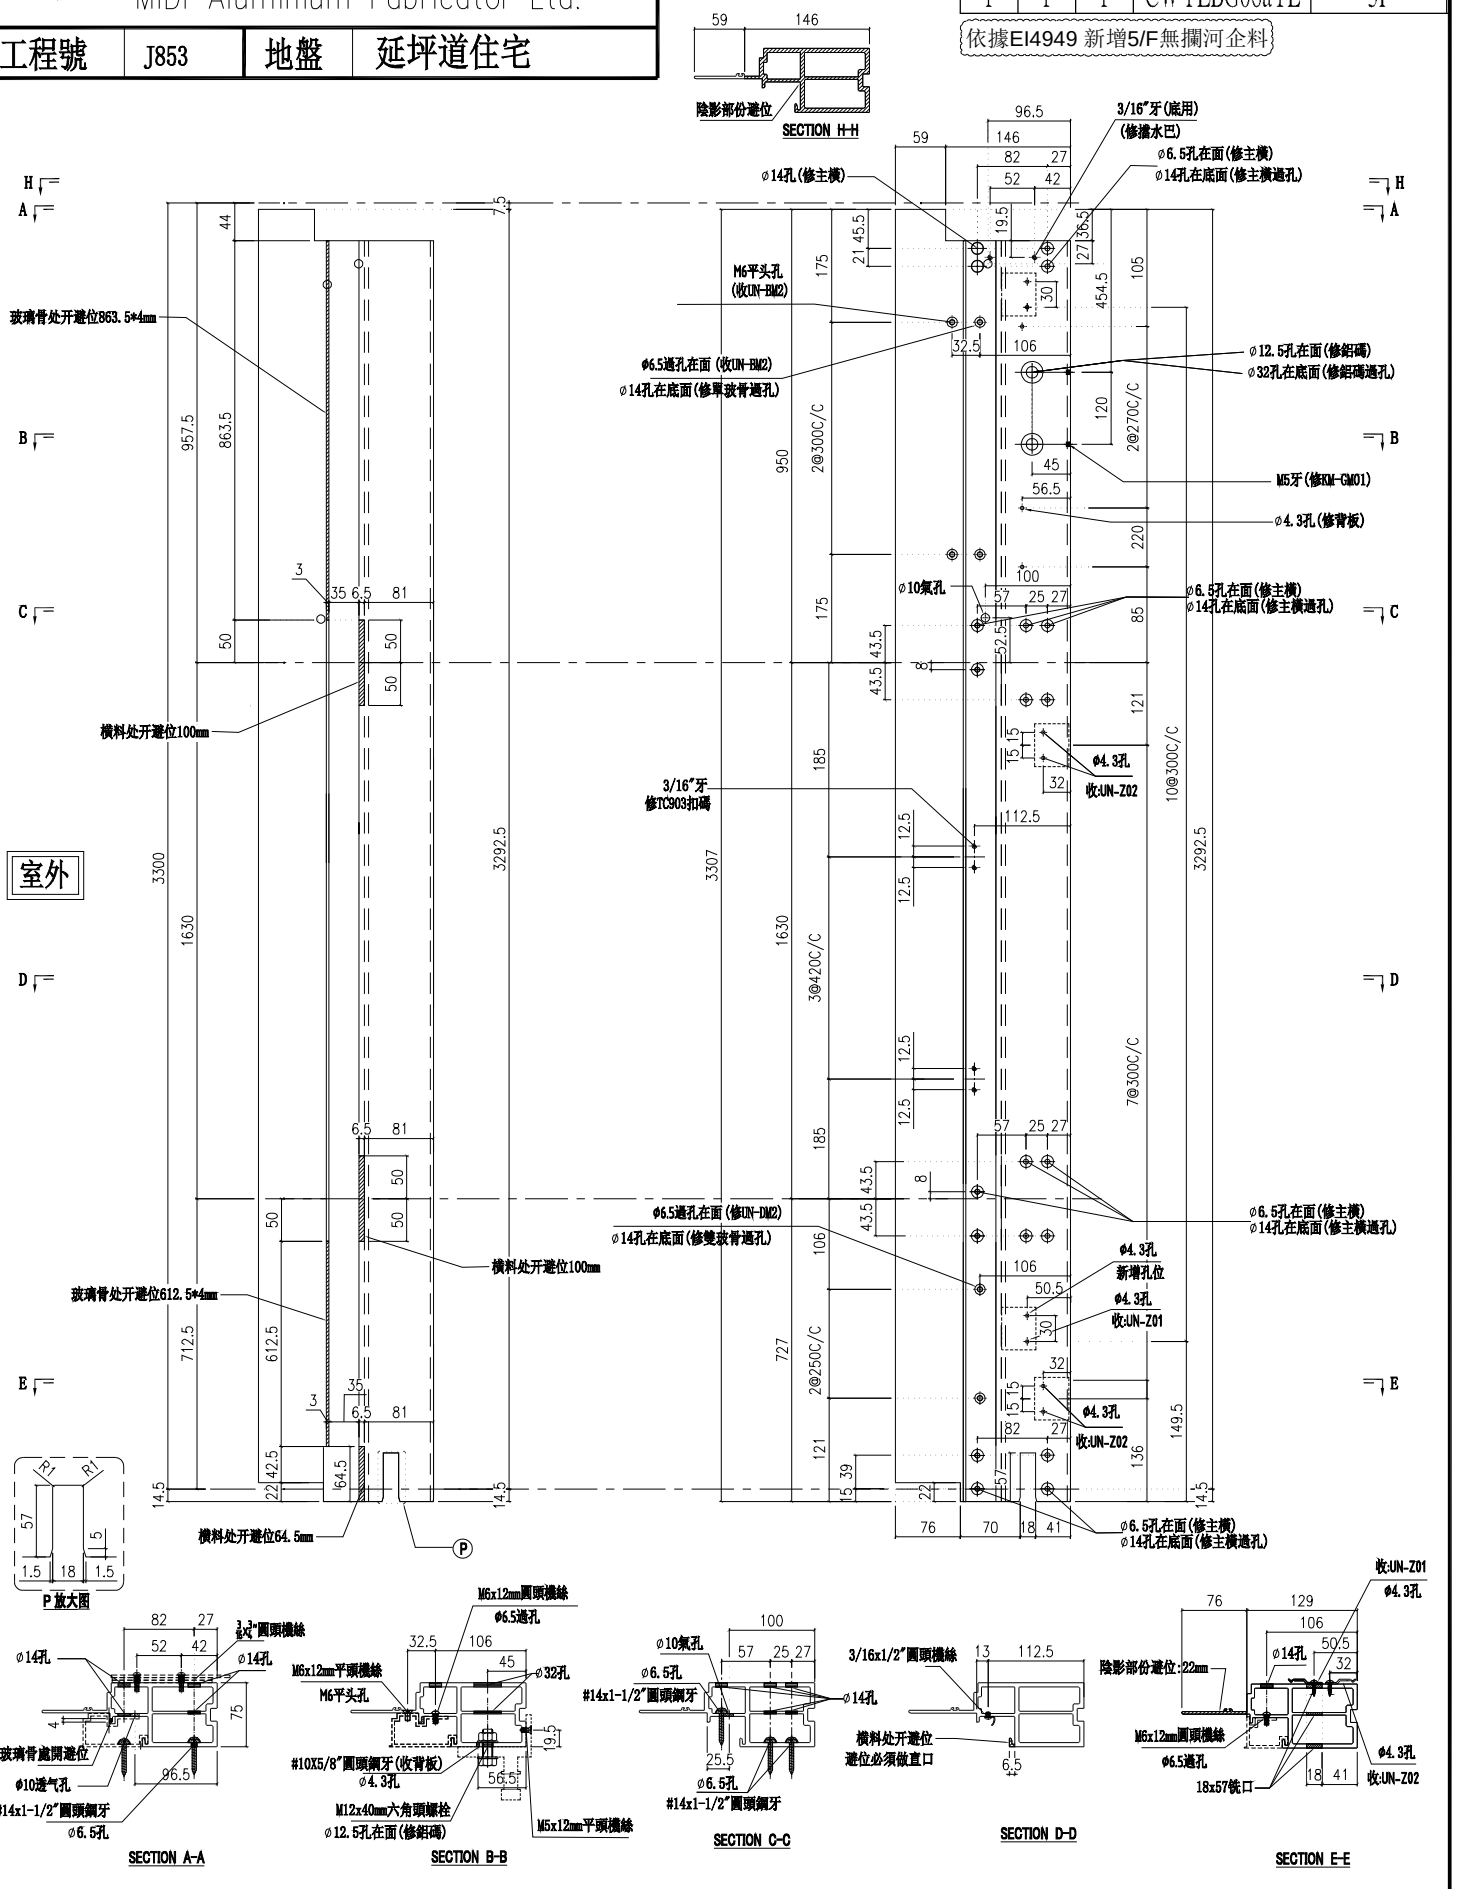


| 名稱 | 生邊企 | 制圖 | 付吉寧 | 2022.05.20 | 修改 | 新增 | | |
|---|---|---|---|---|---|---|---|---|
| 材料 | X85976 | 復核 | 謝永林 | 2022.05.25 | 日期 | 2022.08.08 | | |
| 顏色 | JMQ213457(三塗) | 批準 | 胡哥 | | 圖號 | X85976-07cL | | |


美特鋁質 有限公司
MIDI Aluminium Fabricator Ltd.

請用A3打印

| 工程號 | J853 | 地盤 | 延坪道住宅 |
|---|---|---|---|

| 層數 | 數量 | 總數 | 位置 | 樓層 |
|---|---|---|---|---|
| 1 | 1 | 1 | CW-PTMG06aL | 5F |
| 1 | 1 | 1 | CW-PTMG30aL | 5F |

依據EI4949 新增5/F無攔河企料

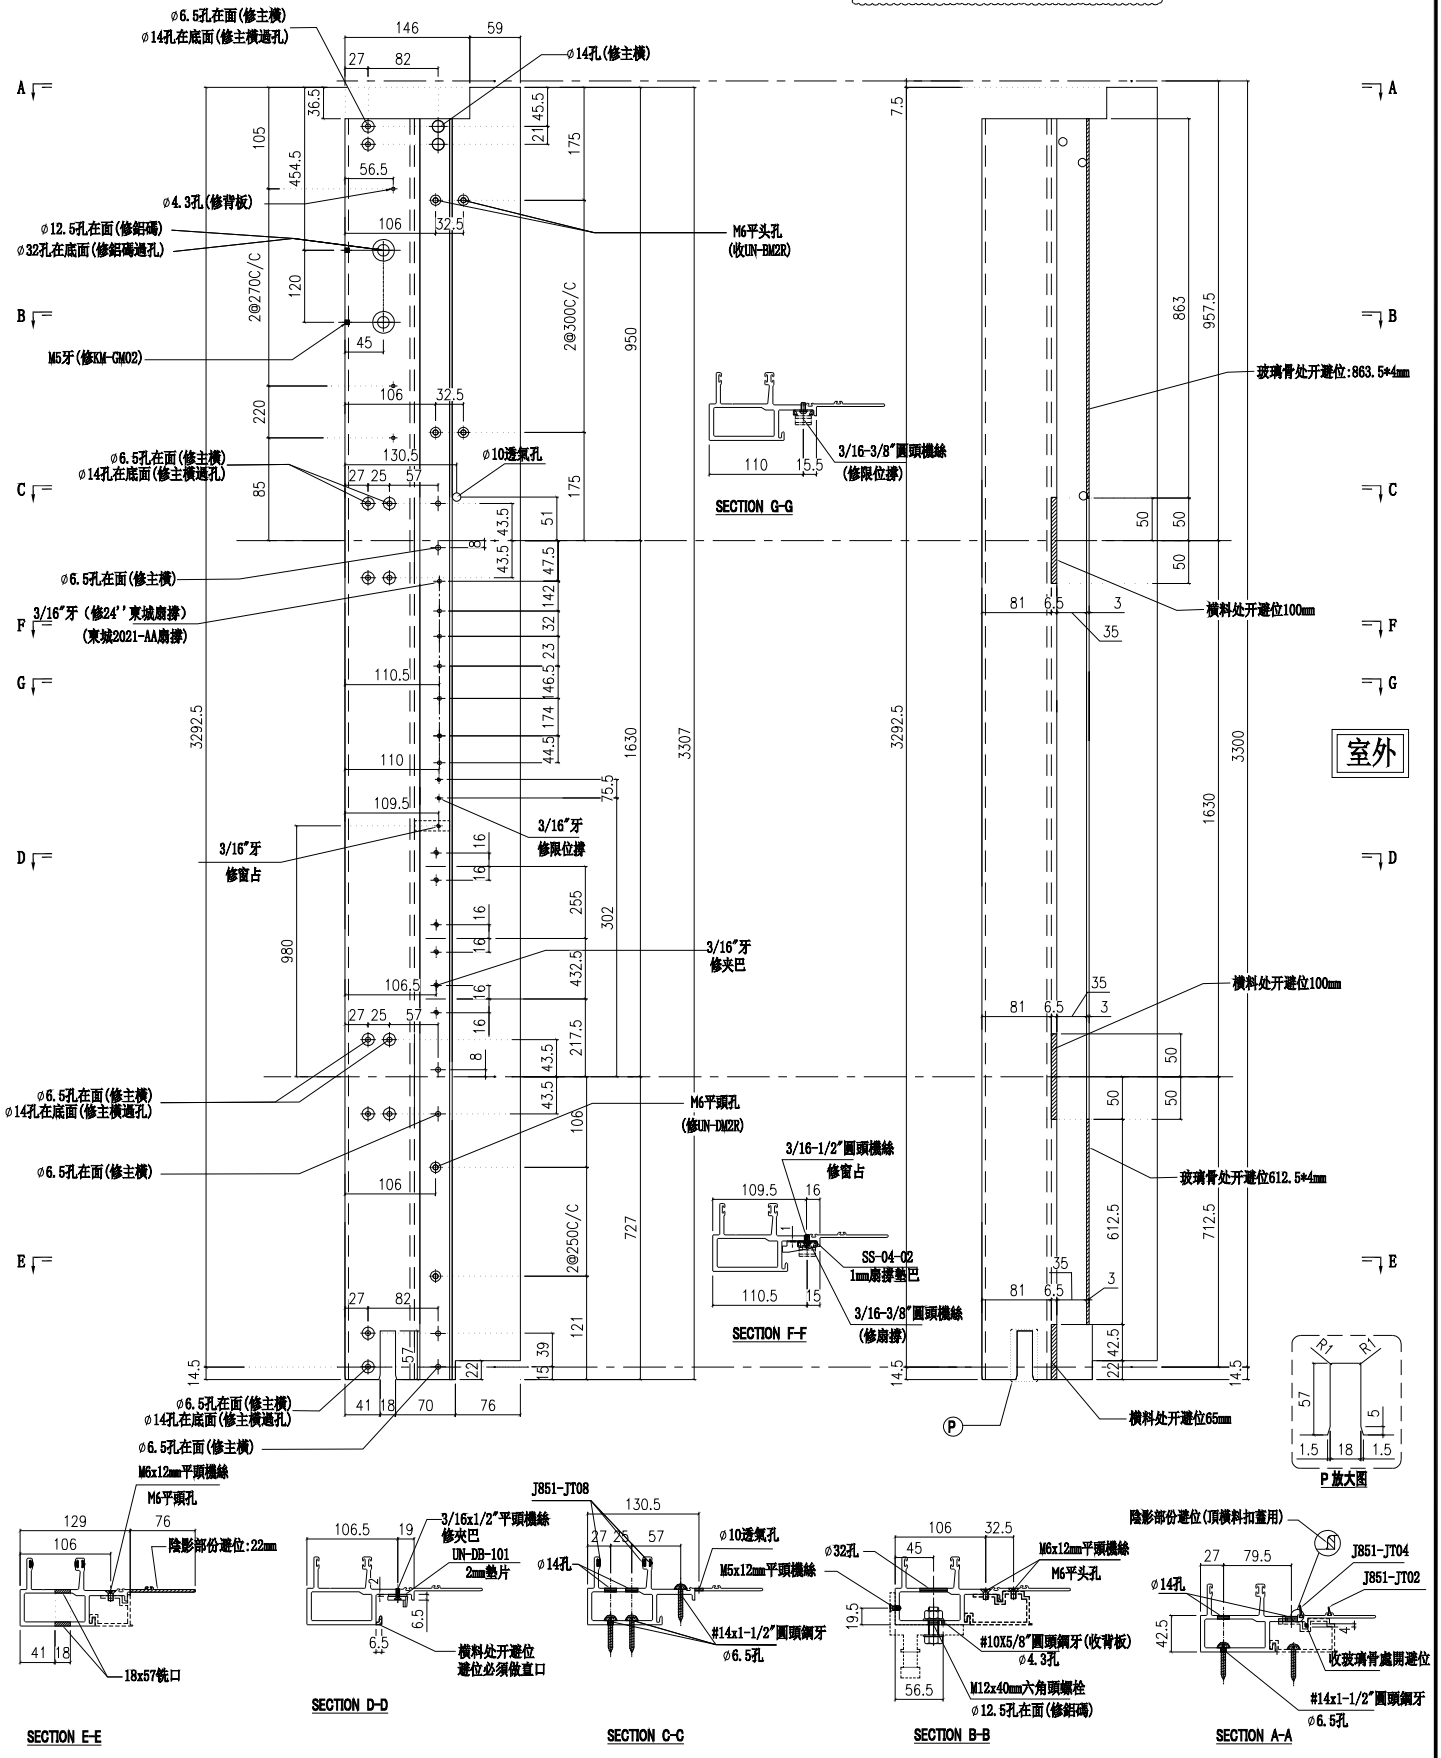


| 名稱 | 生公企 | 制圖 | 付吉寧 | 2022.05.20 | 修改 | 新增 | | |
|---|---|---|---|---|---|---|---|---|
| 材料 | X85973 | 復核 | 謝永林 | 2022.05.25 | 日期 | 2022.08.08 | | |
| 顏色 | JMQ213457(三塗) | 批準 | 胡哥 | | 圖號 | X85973-01c | | |


美特鋁質 有限公司
MIDI Aluminium Fabricator Ltd.

請用A3打印

| 工程號 | J853 | 地盤 | 延坪道住宅 |
|---|---|---|---|

| 層數 | 數量 | 總數 | 位置 | 樓層 |
|---|---|---|---|---|
| 1 | 1 | 1 | CW-PTMG06aXL | 5F |
| 1 | 1 | 1 | CW-PTBG16aL | 5F |
| 1 | 1 | 1 | CW-PTMG30aXL | 5F |

依據EI4949 新增5/F無攔河企料

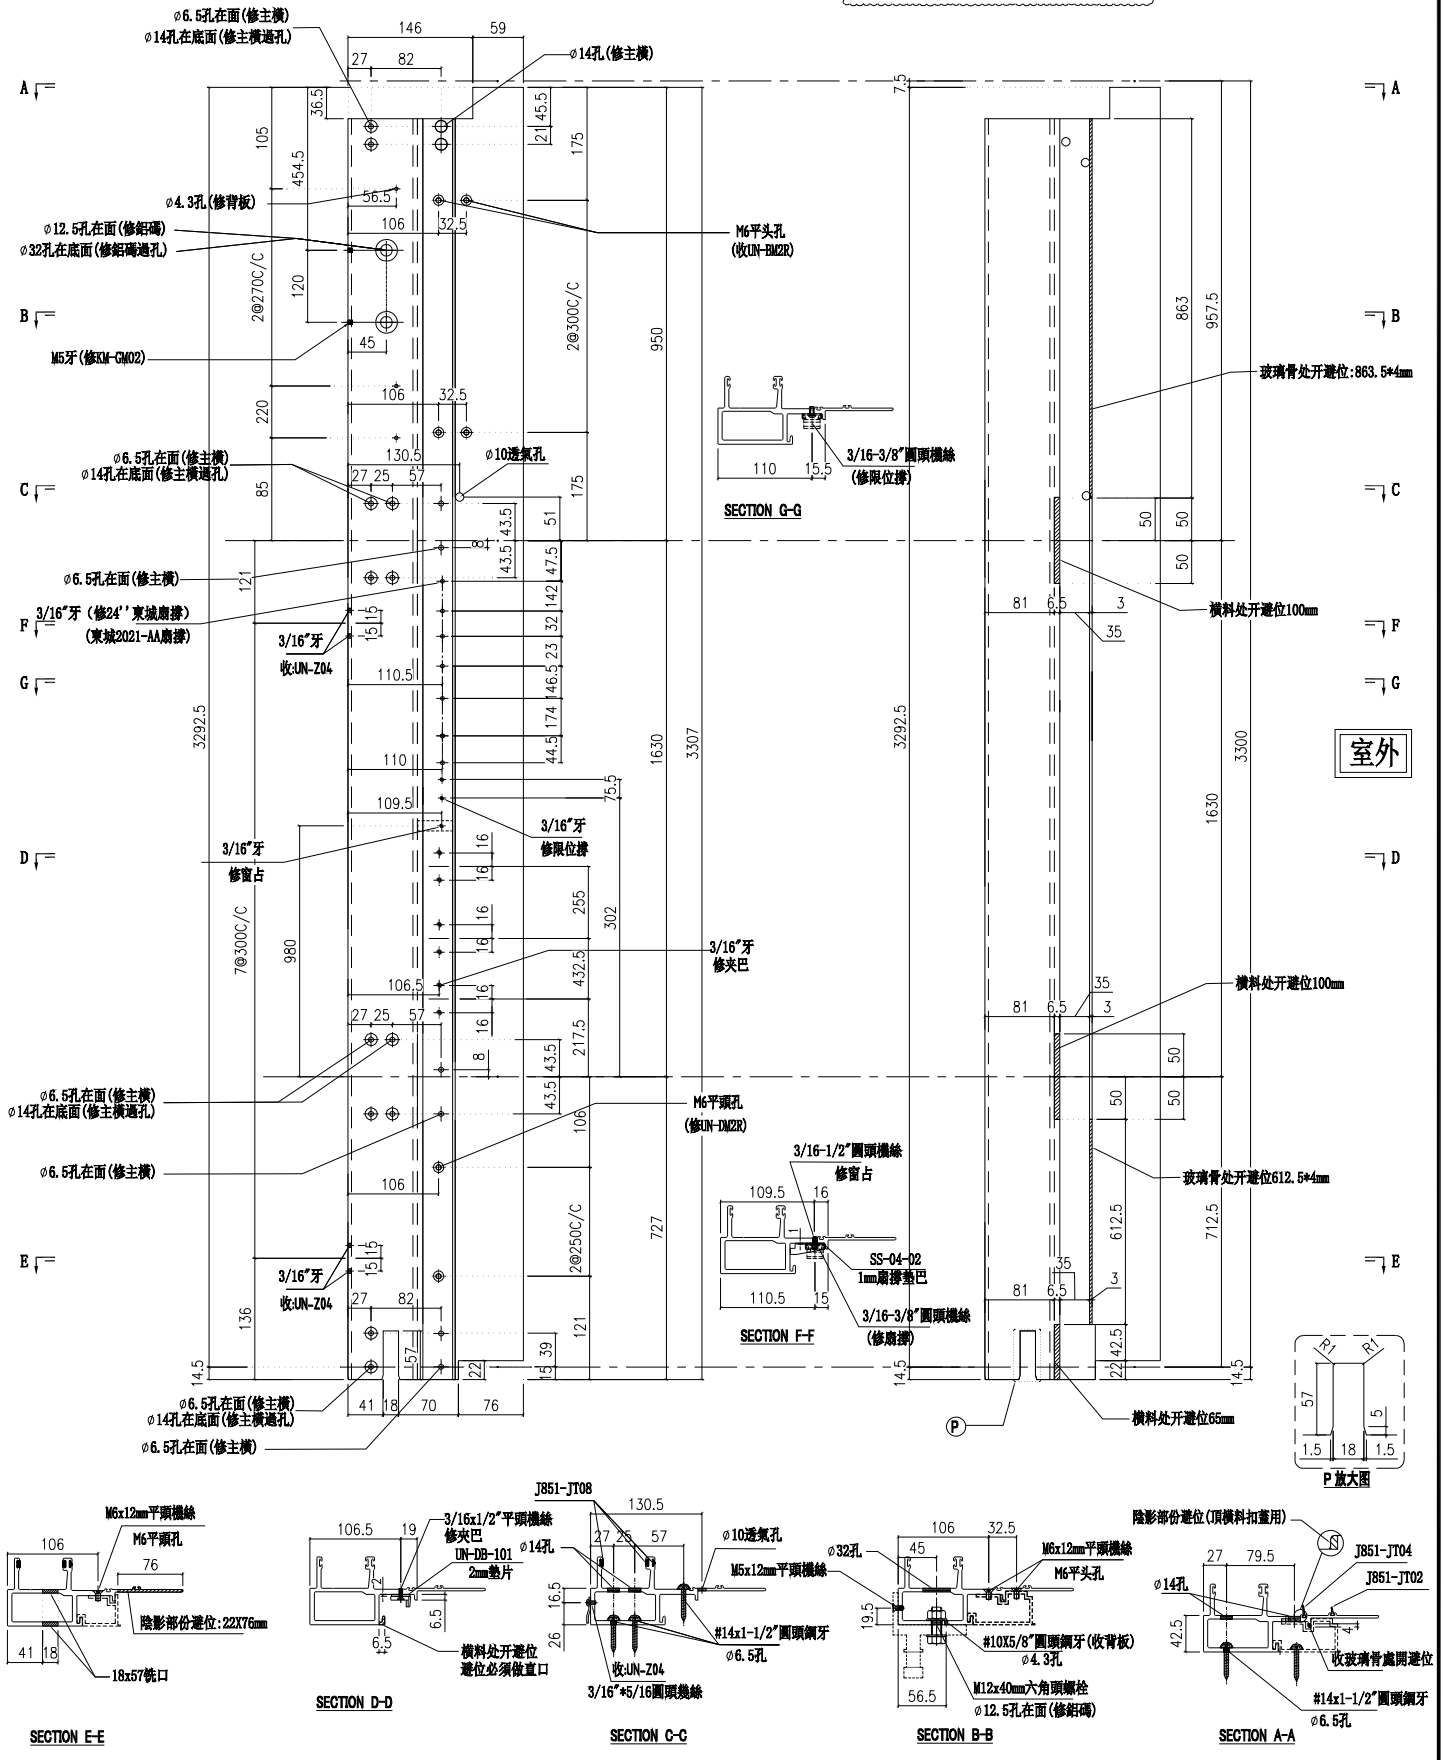


| 名稱 | 生公企 | 制圖 | 付吉寧 | 2022.05.20 | 修改 | 新增 | | |
|---|---|---|---|---|---|---|---|---|
| 材料 | X85973 | 復核 | 謝永林 | 2022.05.25 | 日期 | 2022.08.08 | | |
| 顏色 | JMQ213457(三塗) | 批準 | 胡哥 | | 圖號 | X85973-01cZ | | |


美特鋁質 有限公司
MIDI Aluminium Fabricator Ltd.


請用A3打印

| 工程號 | J853 | 地盤 | 延坪道住宅 |
|---|---|---|---|


| 樓層 | 數量 | 總數 | 位置 | 樓層 |
|---|---|---|---|---|
| 1 | 1 | 1 | CW-PLMG05aL | 5F |
| 1 | 1 | 1 | CW-PLBG06aXL | 5F |
| 1 | 1 | 1 | CW-PLBG06aYL | 5F |

依據EI4949 新增5/F無攔河企料

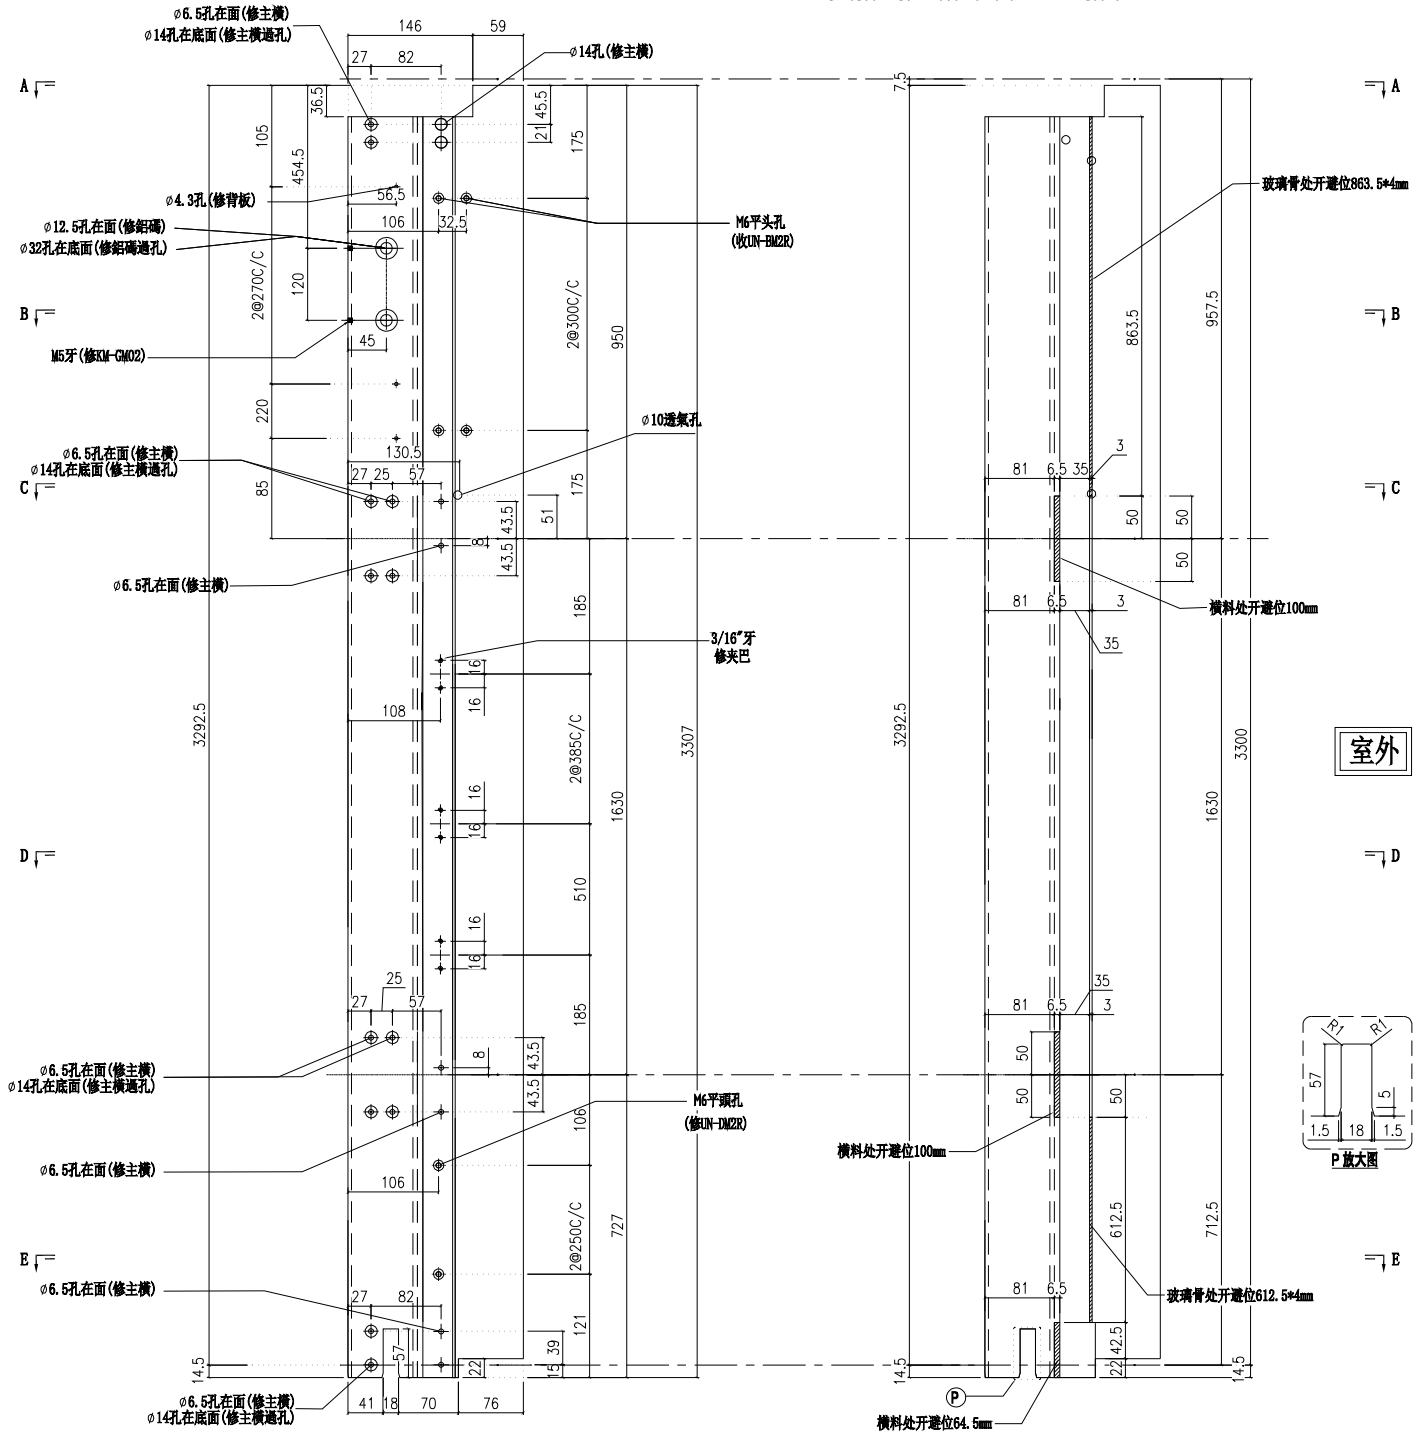


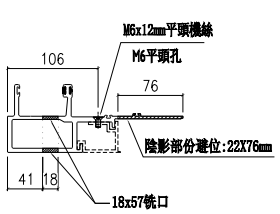

SECTION E-E

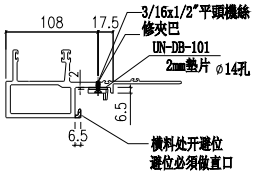



SECTION D-D

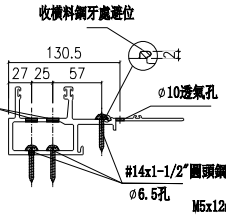


SECTION C-C

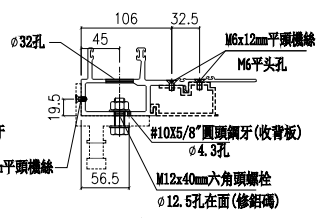


SECTION B-B

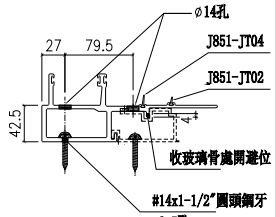


SECTION A-A

| 名稱 | 生公企 | 制圖 | 付吉寧 | 2022.05.20 | 修改 | 新增 | | |
|---|---|---|---|---|---|---|---|---|
| 材料 | X85973 | 復核 | 謝永林 | 2022.05.25 | 日期 | 2022.08.08 | | |
| 顏色 | JMQ213457(三塗) | 批準 | 胡哥 | | 圖號 | X85973-03c | | |


美特鋁質 有限公司
MIDI Aluminium Fabricator Ltd.


請用A3打印

| 樓層 | 數量 | 總數 | 位置 | 樓層 |
|---|---|---|---|---|
| 1 | 1 | 1 | CW-PRMG05aL | 5F |


| 工程號 | J853 | 地盤 | 延坪道住宅 |
|---|---|---|---|

依據EI4949 新增5/F無攔河企料

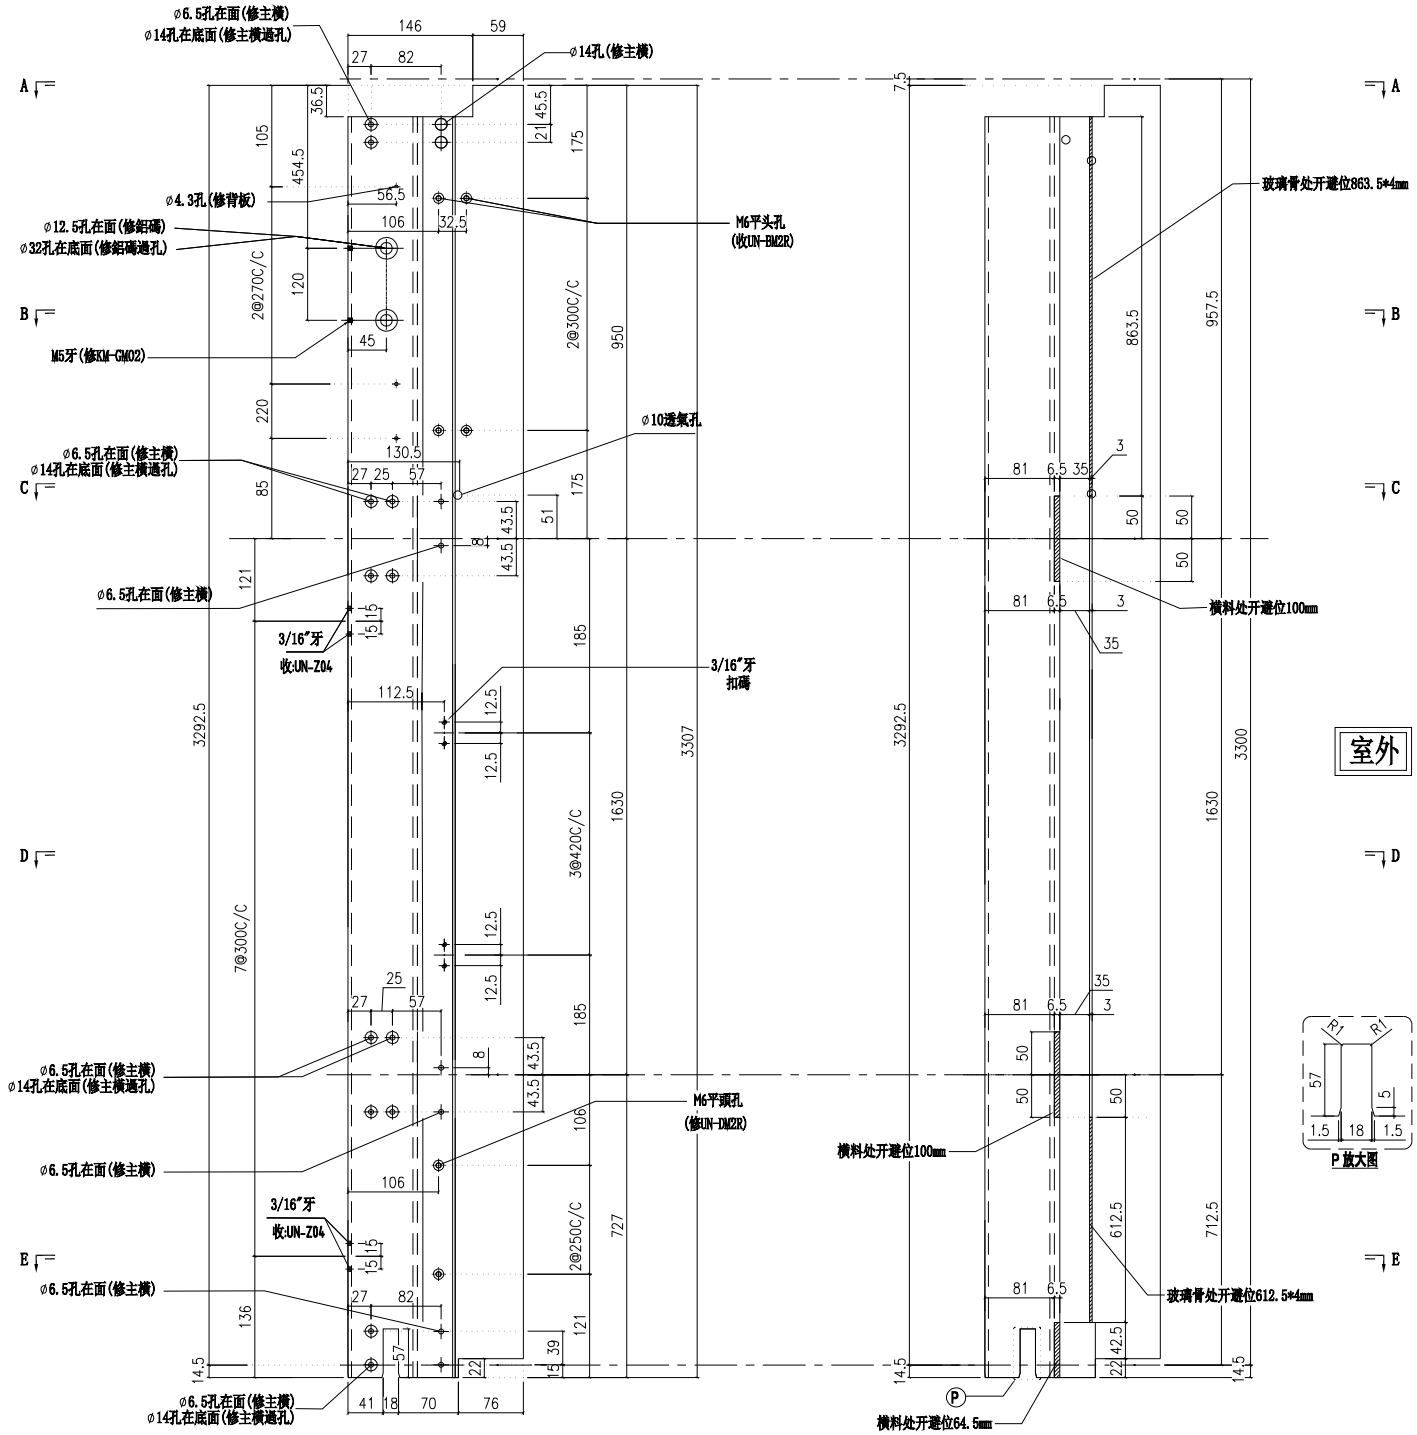


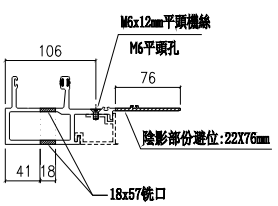

SECTION E-E

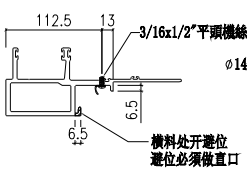



SECTION D-D

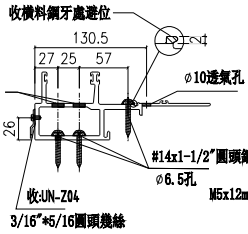


SECTION C-C

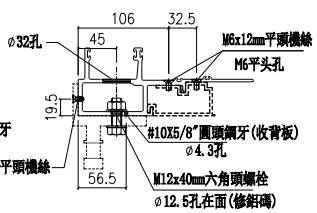


SECTION B-B

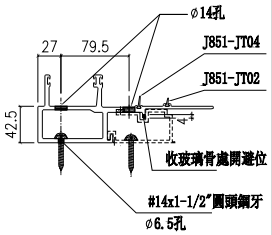


SECTION A-A

| 名稱 | 生公企 | 制圖 | 付吉寧 | 2022.05.20 | 修改 | 新增 | | |
|---|---|---|---|---|---|---|---|---|
| 材料 | X85973 | 復核 | 謝永林 | 2022.05.25 | 日期 | 2022.08.08 | | |
| 顏色 | JMQ213457(三塗) | 批準 | 胡哥 | | 圖號 | X85973-03cY | | |


美特鋁質 有限公司
MIDI Aluminium Fabricator Ltd.

請用A3打印

| 工程號 | J853 | 地盤 | 延坪道住宅 |
|---|---|---|---|

| 層數 | 數量 | 總數 | 位置 | 樓層 |
|---|---|---|---|---|
| 1 | 1 | 1 | CW-PTMG06aL | 5F |
| 1 | 1 | 1 | CW-PTMG30aXL | 5F |

依據EI4949 新增5/F無欄河企料

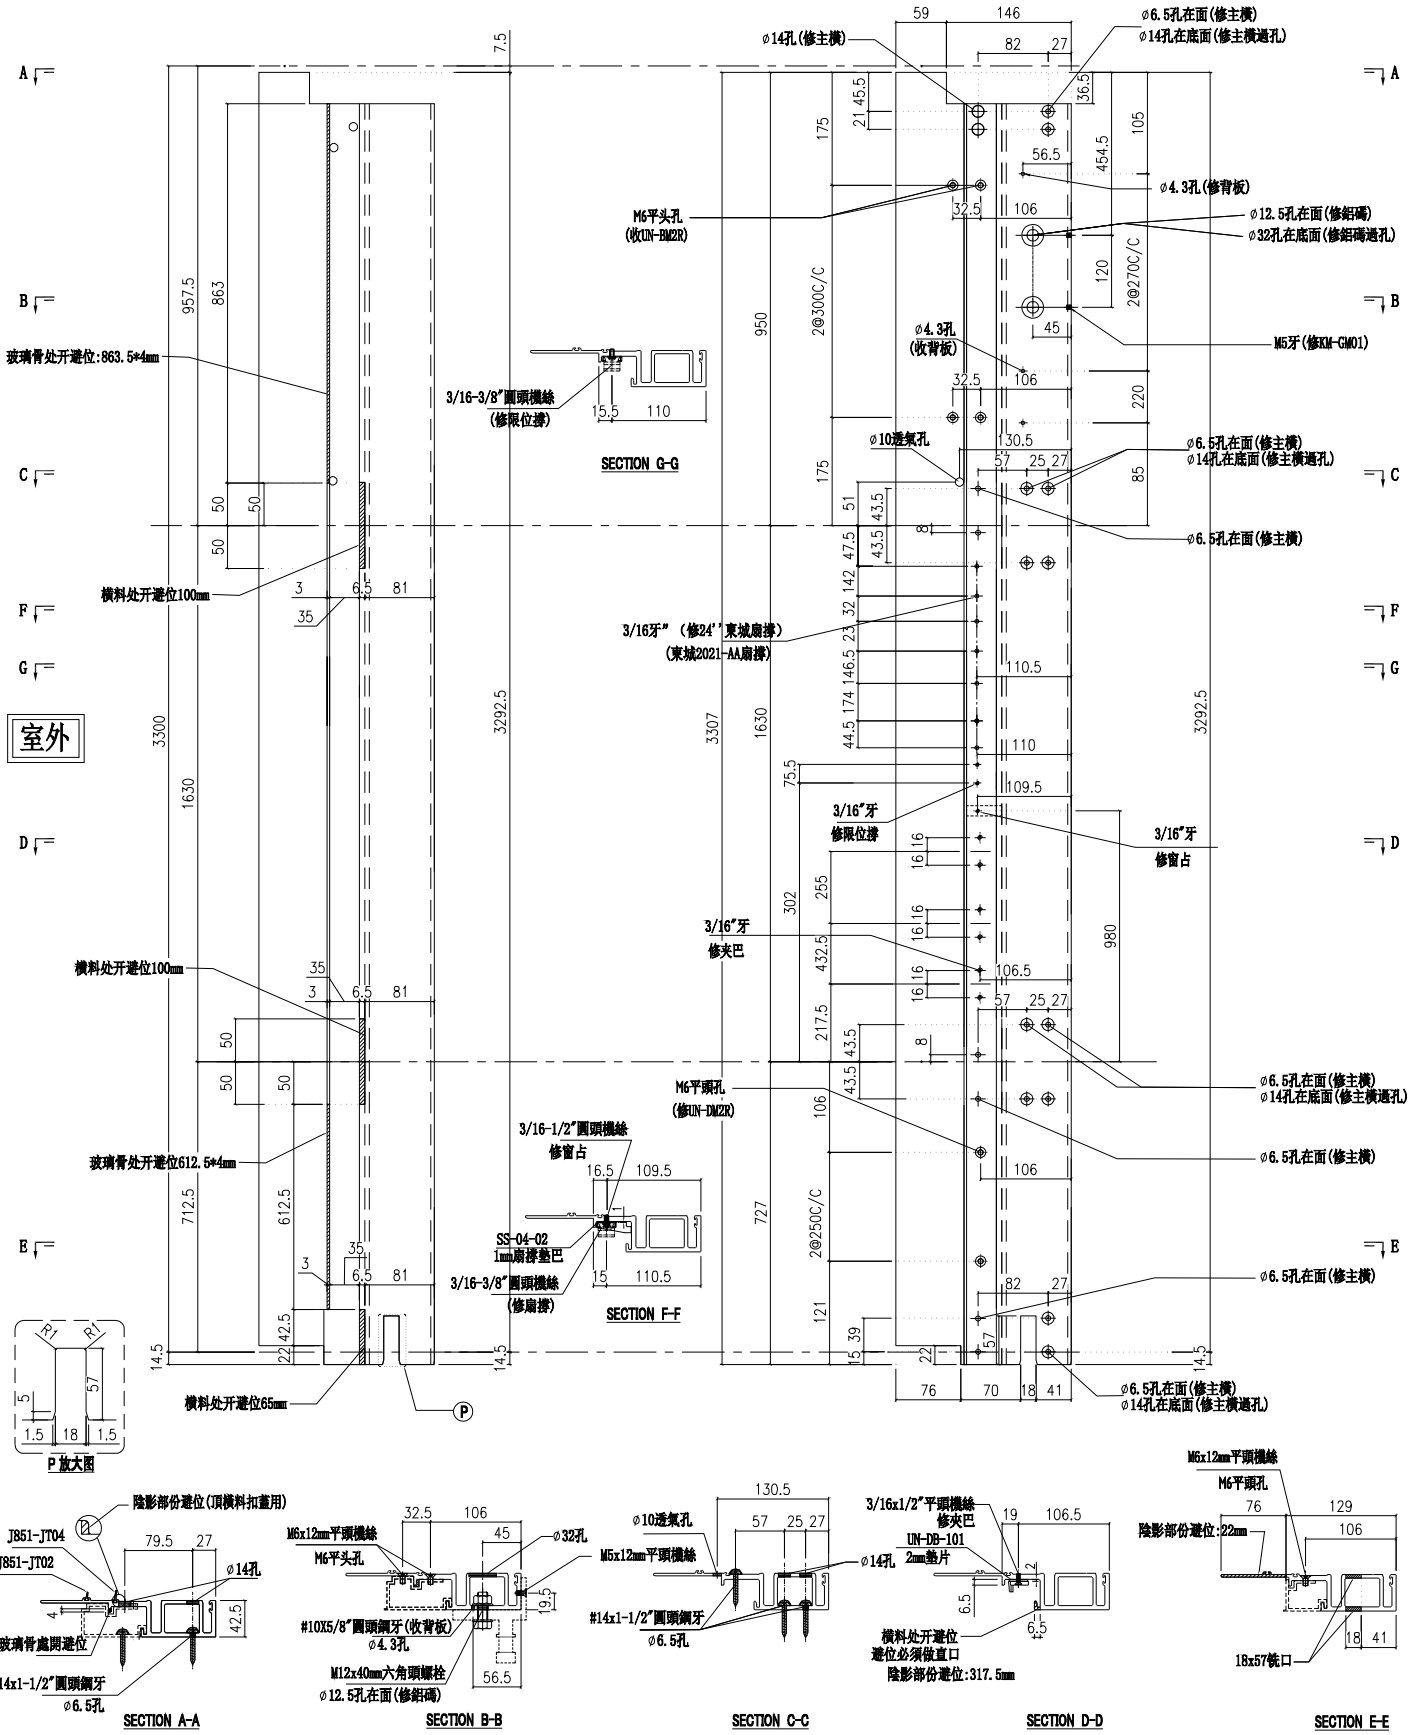





| 名稱 | 生母企 | 制圖 | 付吉寧 | 2022.05.20 | 修改 | 新增 | | |
|---|---|---|---|---|---|---|---|---|
| 材料 | X85974 | 復核 | 謝永林 | 2022.05.25 | 日期 | 2022.08.08 | | |
| 顏色 | JMQ213457(三塗) | 批準 | 胡哥 | | 圖號 | X85974-01c | | |


美特鋁質 有限公司
MIDI Aluminium Fabricator Ltd.

請用A3打印

| 工程號 | J853 | 地盤 | 延坪道住宅 |
|---|---|---|---|

| 樓層 | 數量 | 總數 | 位置 | 樓層 |
|---|---|---|---|---|
| 1 | 1 | 1 | CW-PTMG06aL | 5F |
| 1 | 1 | 1 | CW-PTMB16aL | 5F |
| 1 | 1 | 1 | CW-PTMG30aL | 5F |

依據EI4949 新增5/F無攔河企料

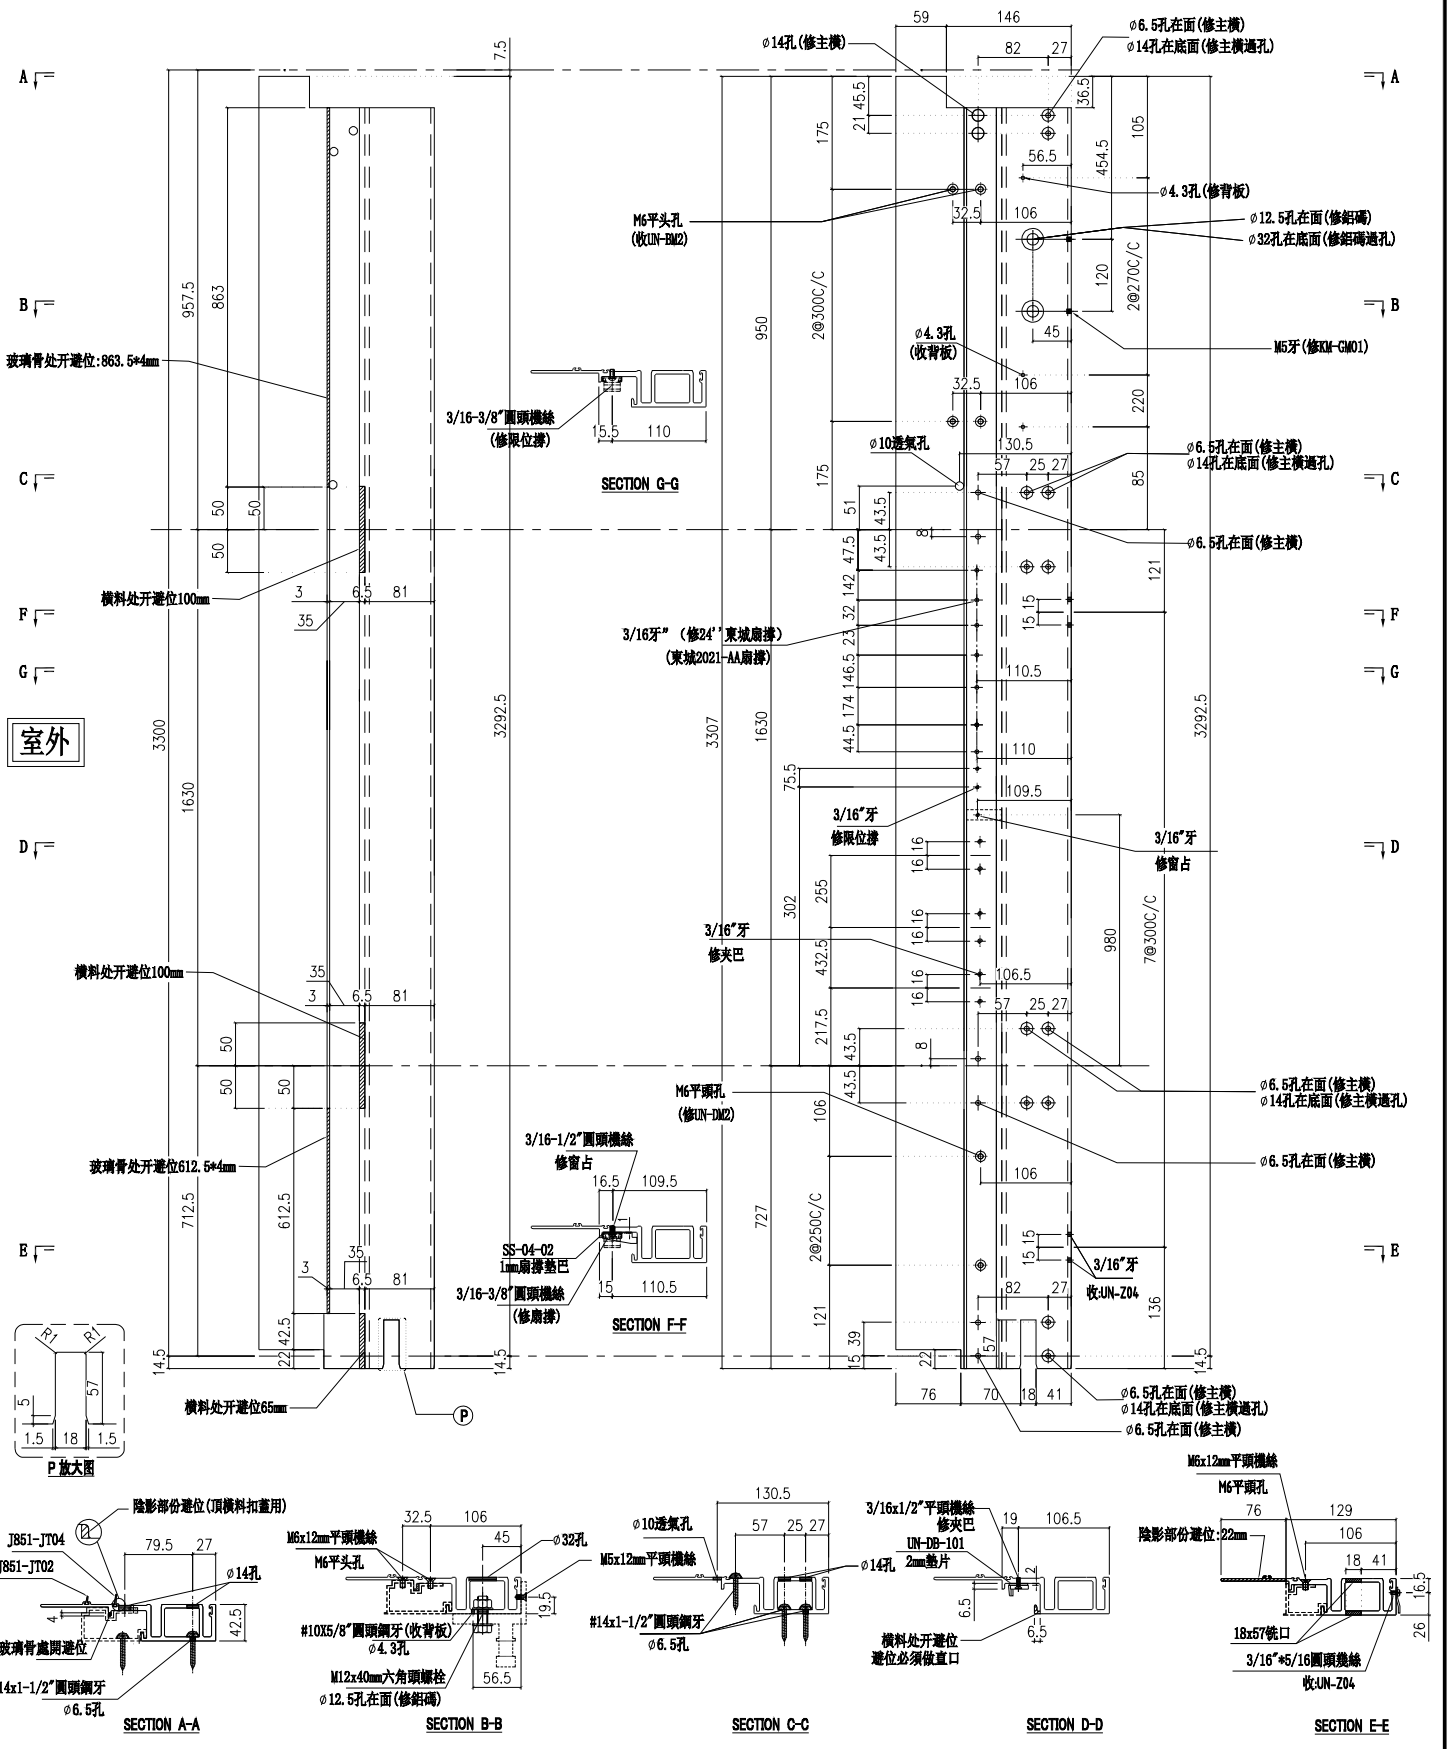


| 名稱 | 生母企 | 制圖 | 付吉寧 | 2022.05.20 | 修改 | 新增 | | |
|---|---|---|---|---|---|---|---|---|
| 材料 | X85974 | 復核 | 謝永林 | 2022.05.25 | 日期 | 2022.08.08 | | |
| 顏色 | JMQ213457(三塗) | 批準 | 胡哥 | | 圖號 | X85974-01cZ | | |


美特鋁質 有限公司
MIDI Aluminium Fabricator Ltd.


請用A3打印

| 樓層 | 數量 | 總數 | 位置 | 樓層 |
|---|---|---|---|---|
| 1 | 1 | 1 | CW-PRMG05aL | 5F |
| 1 | 1 | 1 | CW-PRMB06aL | 5F |

依據EI4949 新增5/F無攔河企料

| 工程號 | J853 | 地盤 | 延坪道住宅 |
|---|---|---|---|

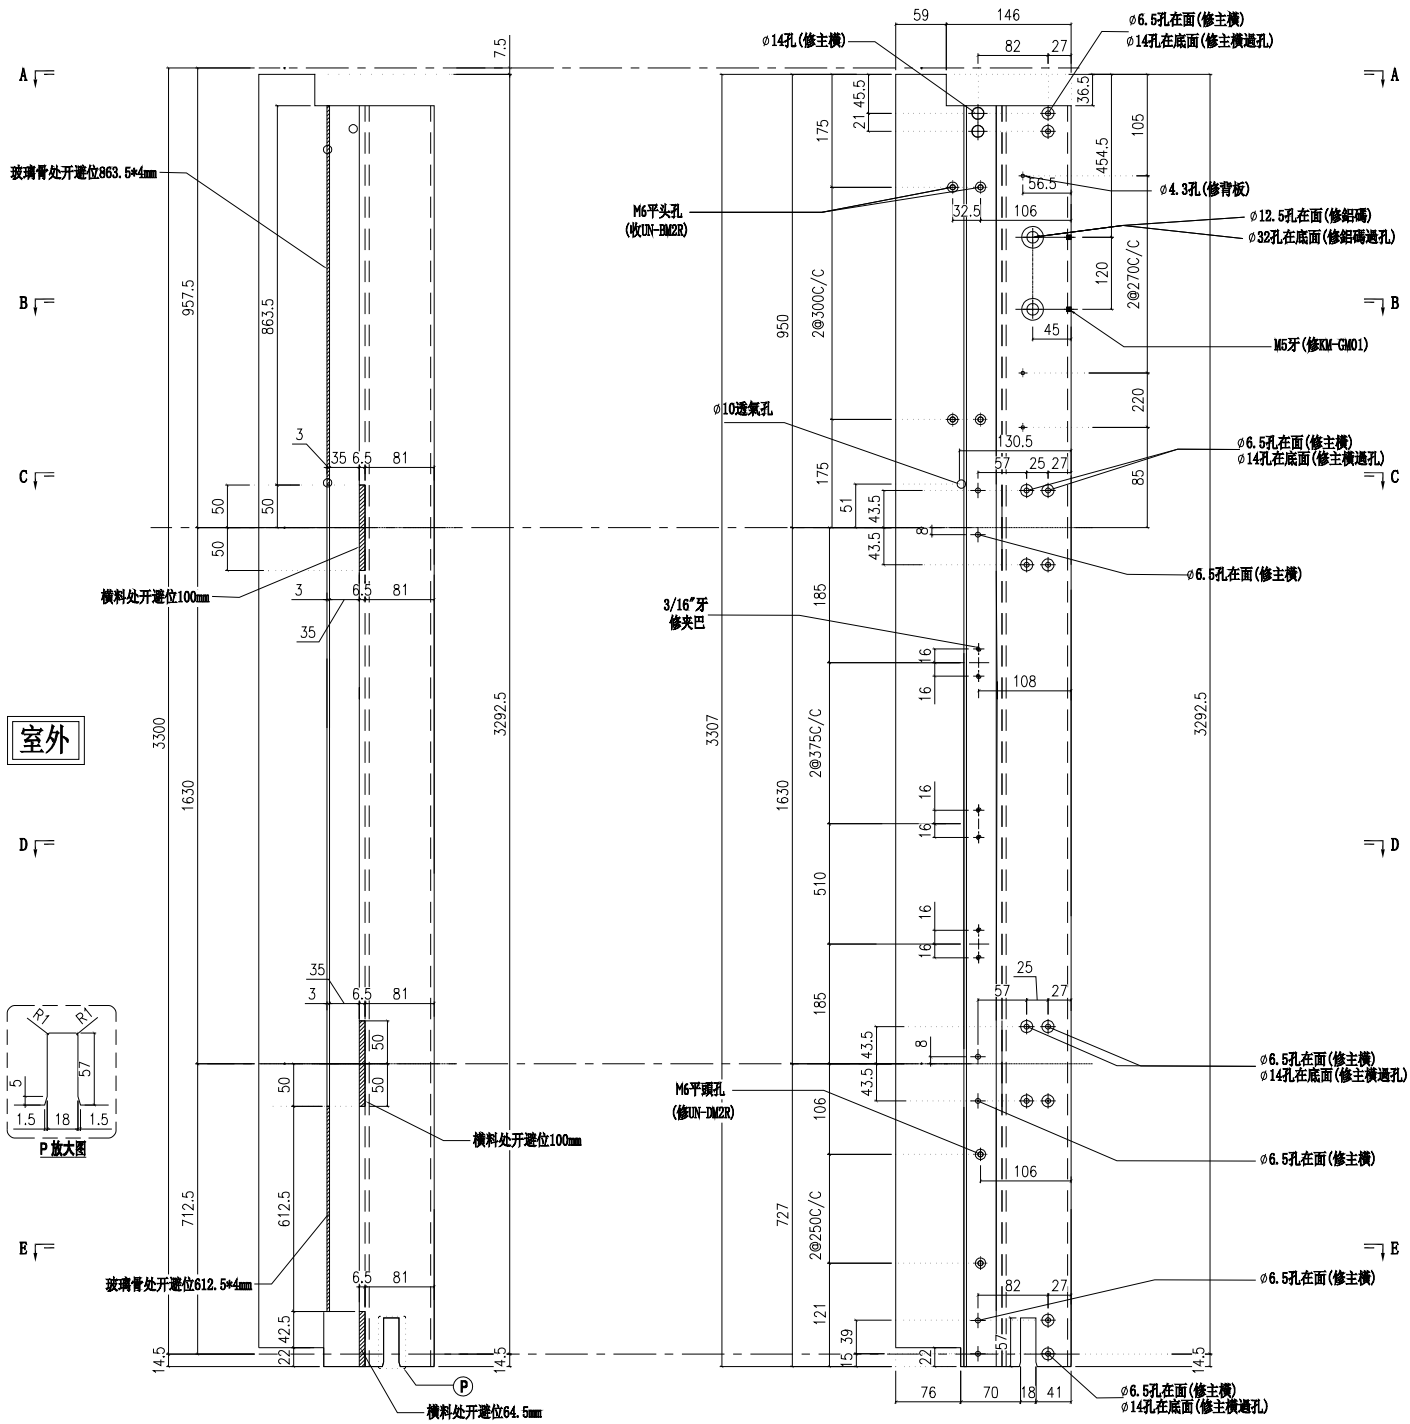

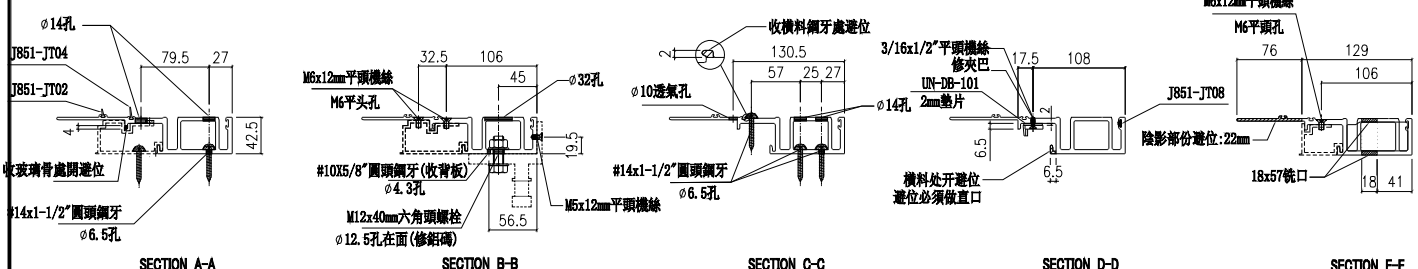
SECTION A-A　SECTION B-B　SECTION C-C　SECTION D-D　SECTION E-E

| 名稱 | 生母企 | 制圖 | 付吉寧 | 2022.05.20 | 修改 | 新增 | | |
|---|---|---|---|---|---|---|---|---|
| 材料 | X85974 | 復核 | 謝永林 | 2022.05.25 | 日期 | 2022.08.08 | | |
| 顏色 | JMQ213457(三塗) | 批準 | 胡哥 | | 圖號 | X85974-03c | | |


美特鋁質 有限公司
MIDI Aluminium Fabricator Ltd.

請用A3打印

| 樓層 | 數量 | 總數 | 位置 | 樓層 |
|---|---|---|---|---|
| 1 | 1 | 1 | CW-PLMG05aL | 5F |

依據EI4949 新增5/F無攔河企料

| 工程號 | J853 | 地盤 | 延坪道住宅 |
|---|---|---|---|

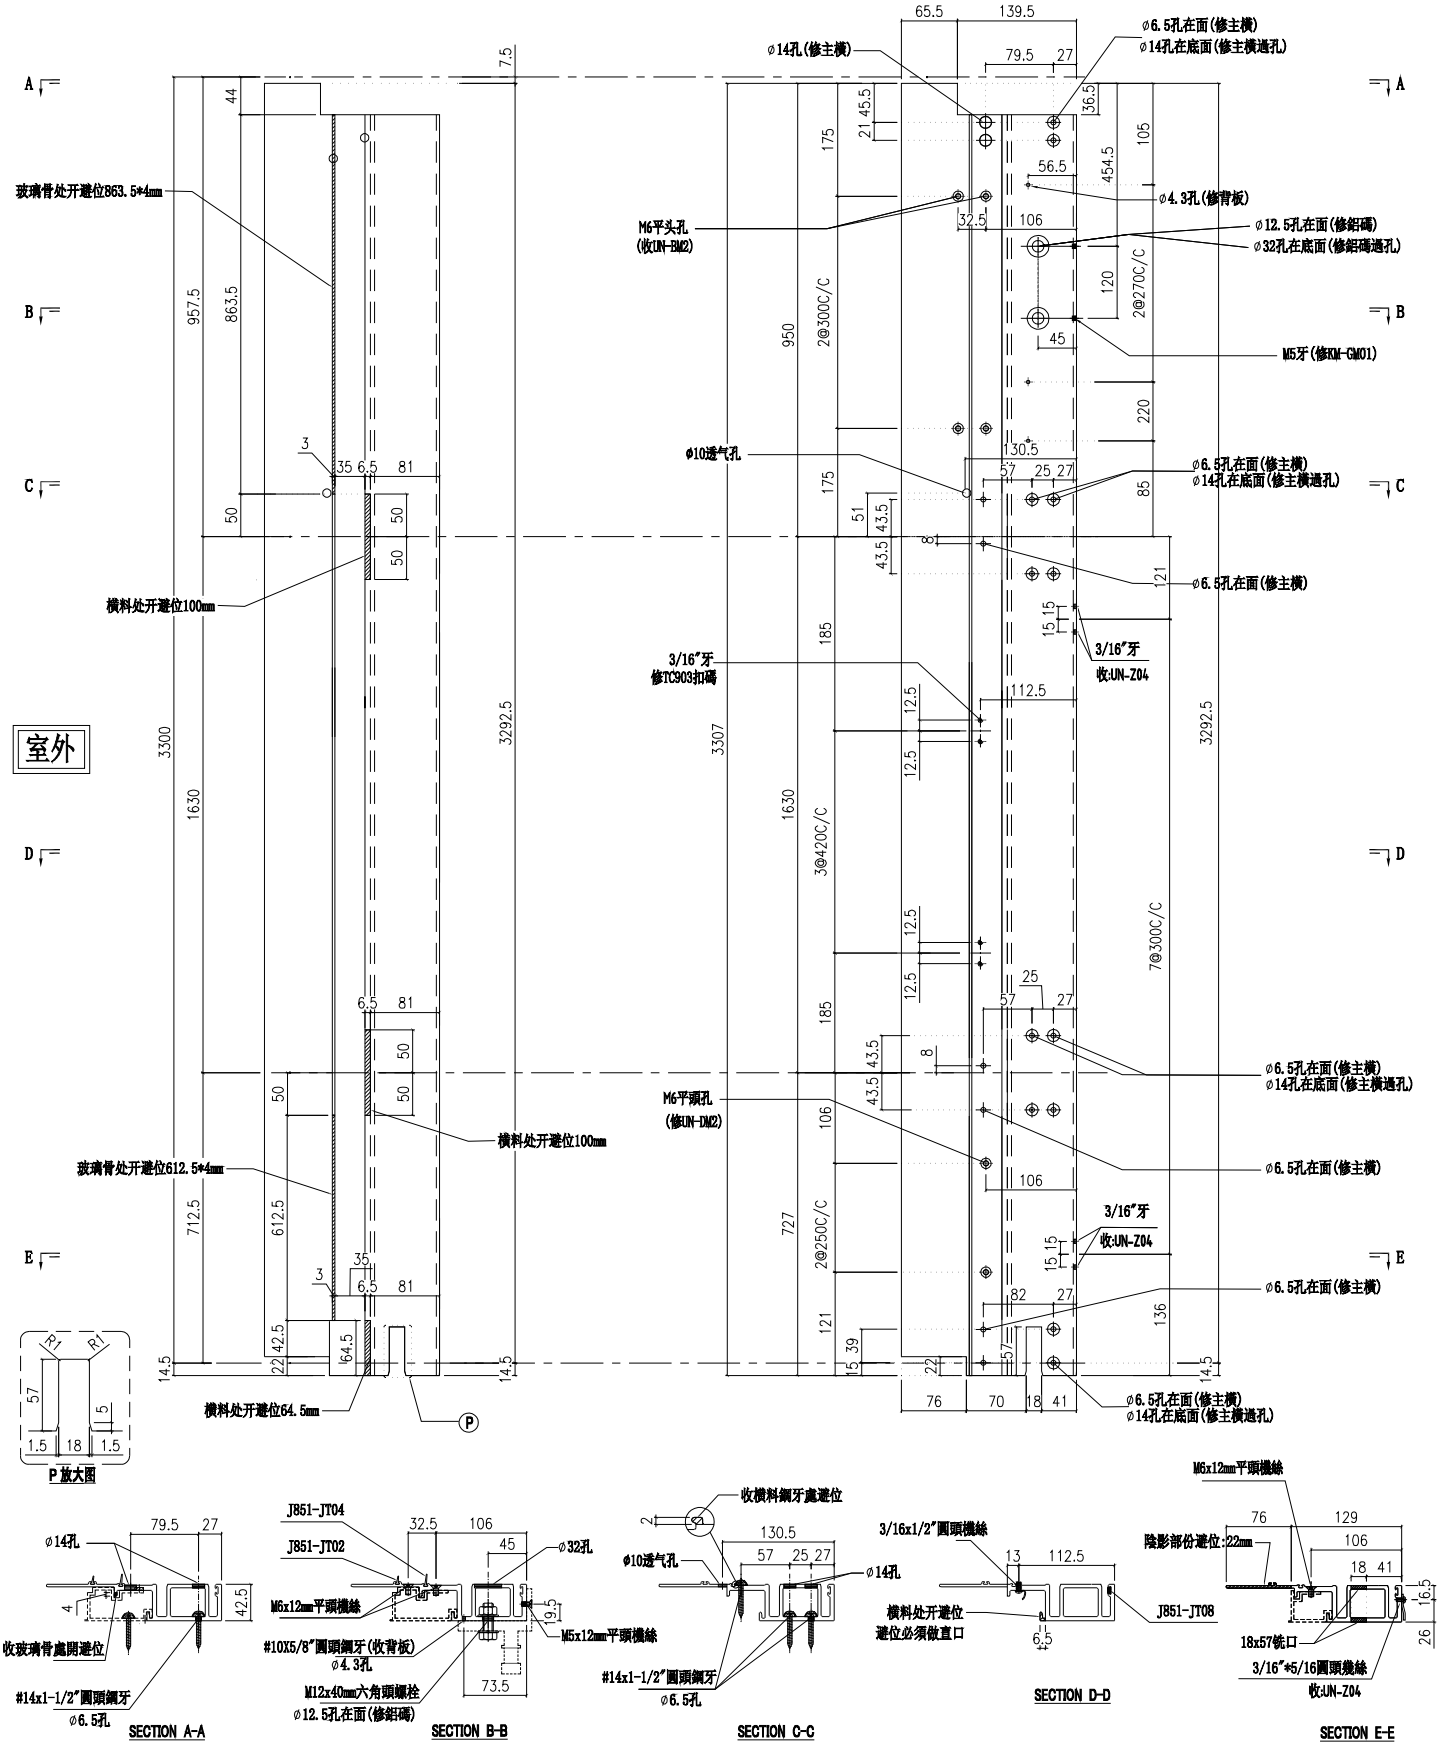


| 名稱 | 生母企 | 制圖 | 付吉寧 | 2022.05.20 | 修改 | 新增 | | |
|---|---|---|---|---|---|---|---|---|
| 材料 | X85974 | 復核 | 謝永林 | 2022.05.25 | 日期 | 2022.08.08 | | |
| 顏色 | JMQ213457(三塗) | 批準 | 胡哥 | | 圖號 | X85974-05c | | |


美特鋁質 有限公司
MIDI Aluminium Fabricator Ltd.


請用A3打印

| 層數 | 數量 | 總數 | 位置 | 樓層 |
|---|---|---|---|---|
| 1 | 1 | 1 | CW-PTMB22aZL | 5F |

依據EI4949 新增5/F無攔河企料

| 工程號 | J853 | 地盤 | 延坪道住宅 |
|---|---|---|---|

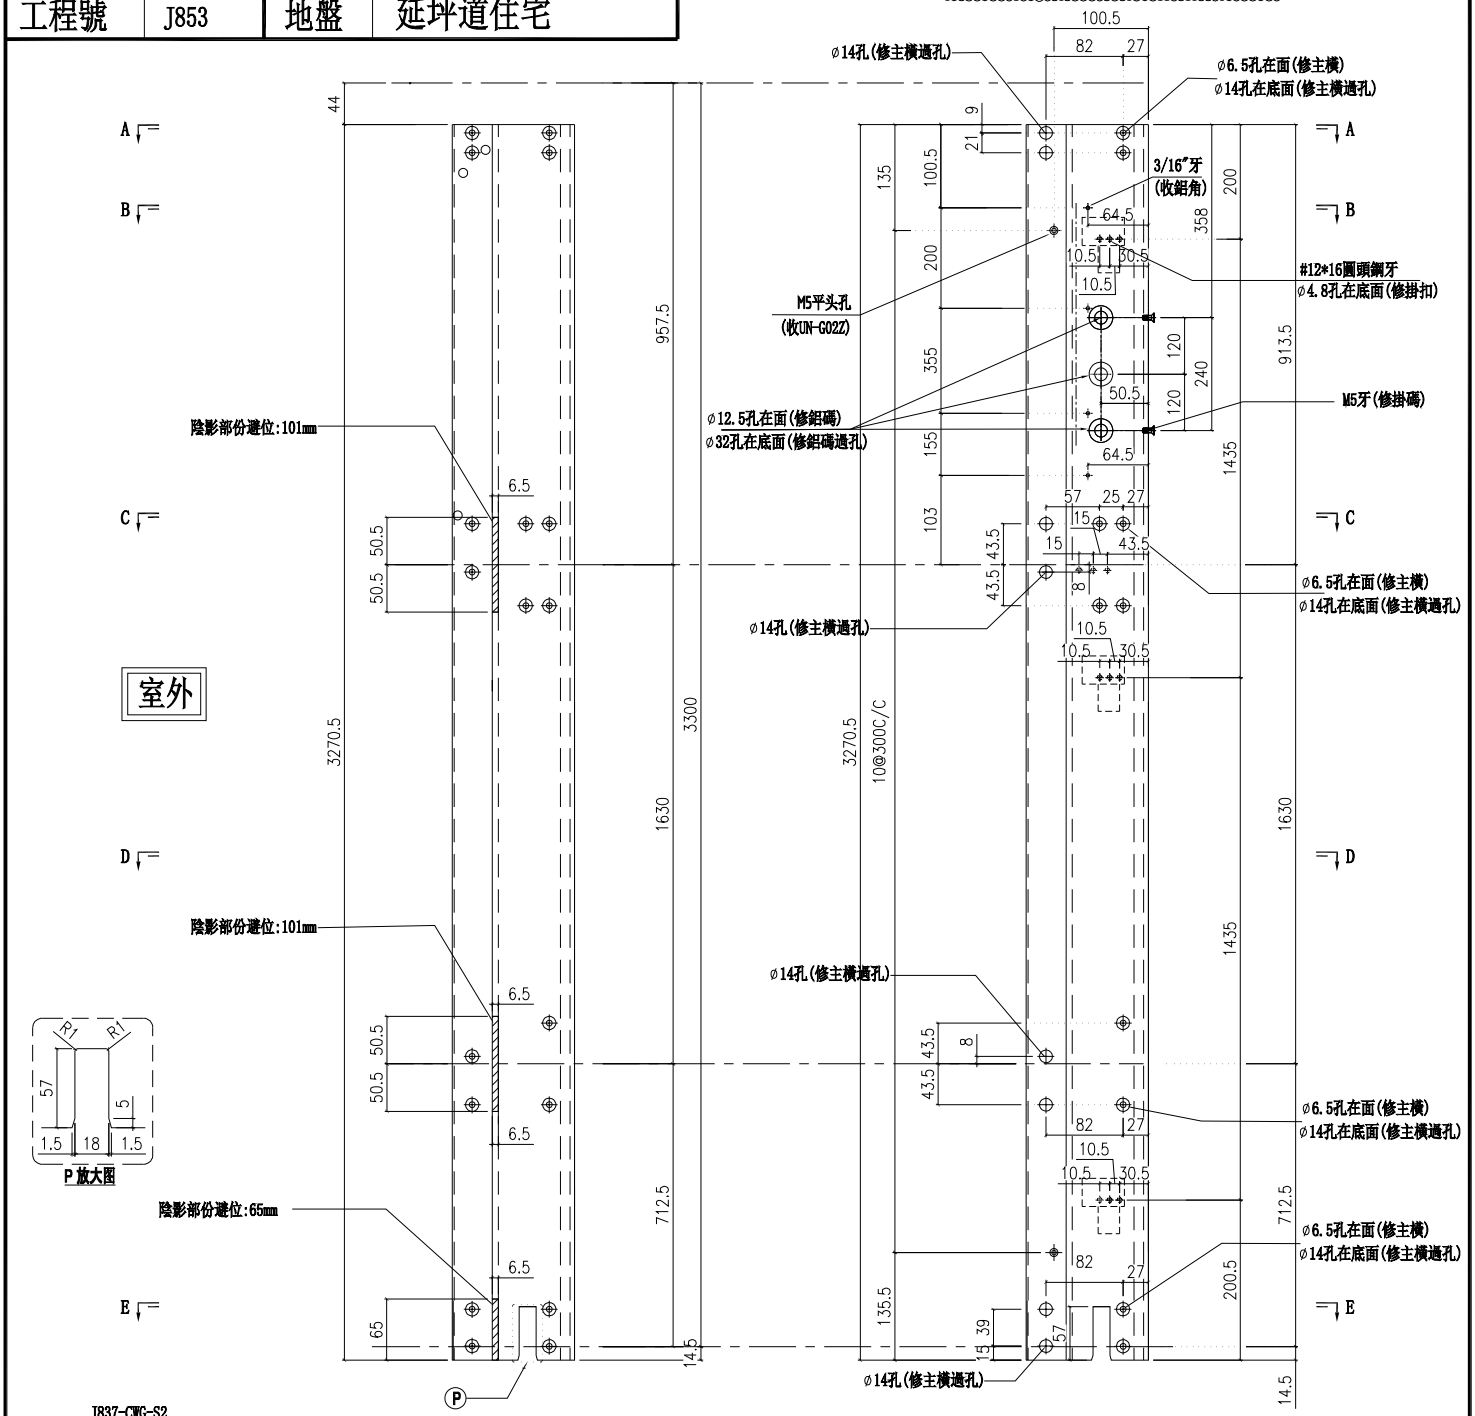

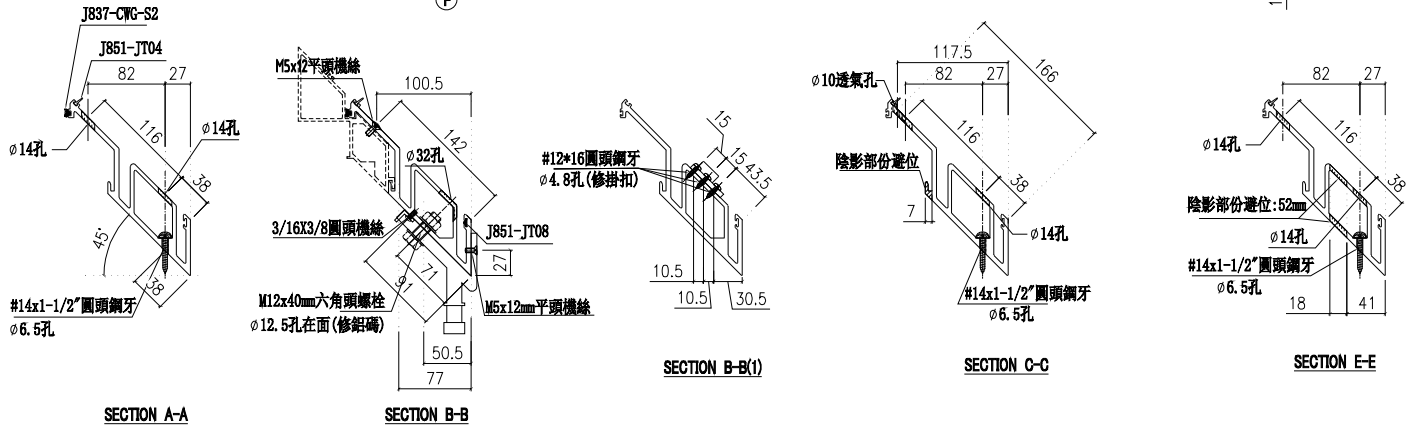

| 名稱 | 轉角生母企 | 制圖 | 付吉寧 | 2022.05.20 | 修改 | 新增 | | |
|---|---|---|---|---|---|---|---|---|
| 材料 | X85978 | 復核 | 謝永林 | 2022.05.25 | 日期 | 2022.08.08 | | |
| 顏色 | JMQ213457(三塗) | 批準 | 胡哥 | | 圖號 | X85978-01c | | |

美特鋁質 有限公司
MIDI Aluminium Fabricator Ltd.


| 工程號 | J853 | 地盤 | 延坪道住宅 |
|---|---|---|---|

| 樓層 | 數量 | 總數 | 使用位置 | 樓層 |
|---|---|---|---|---|
| 10 | 3 | 30 | CW-301Z | 5F-16F |
| 6 | 3 | 18 | CW-302Z | 17F-22F |
| 合計： | | 48 | | |

使用j857 兴发料
料號:X86083

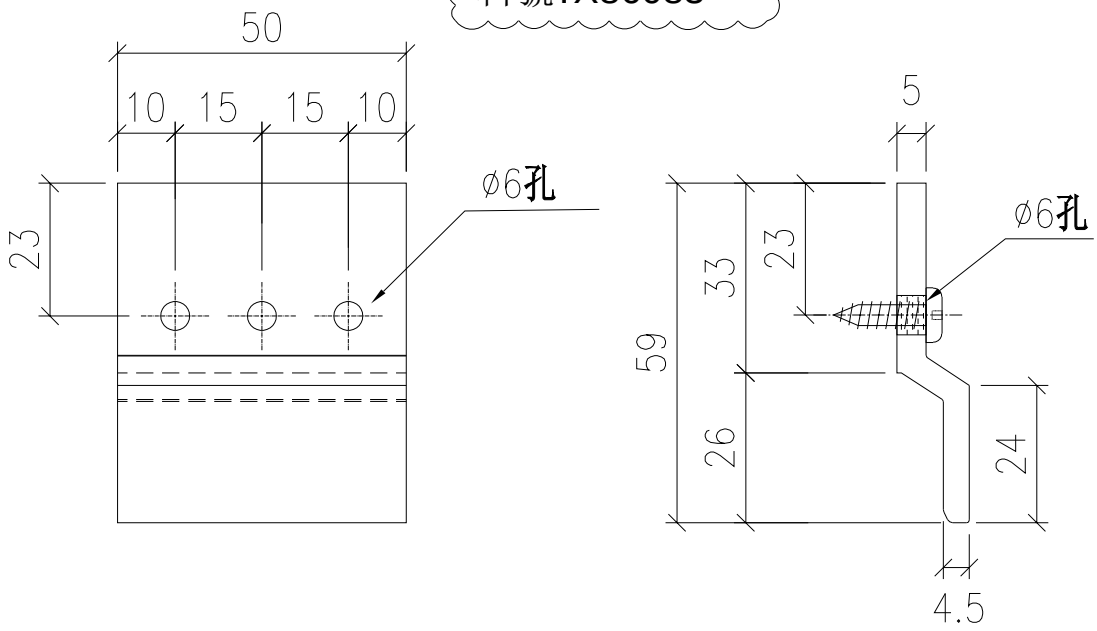


## 安裝示意圖

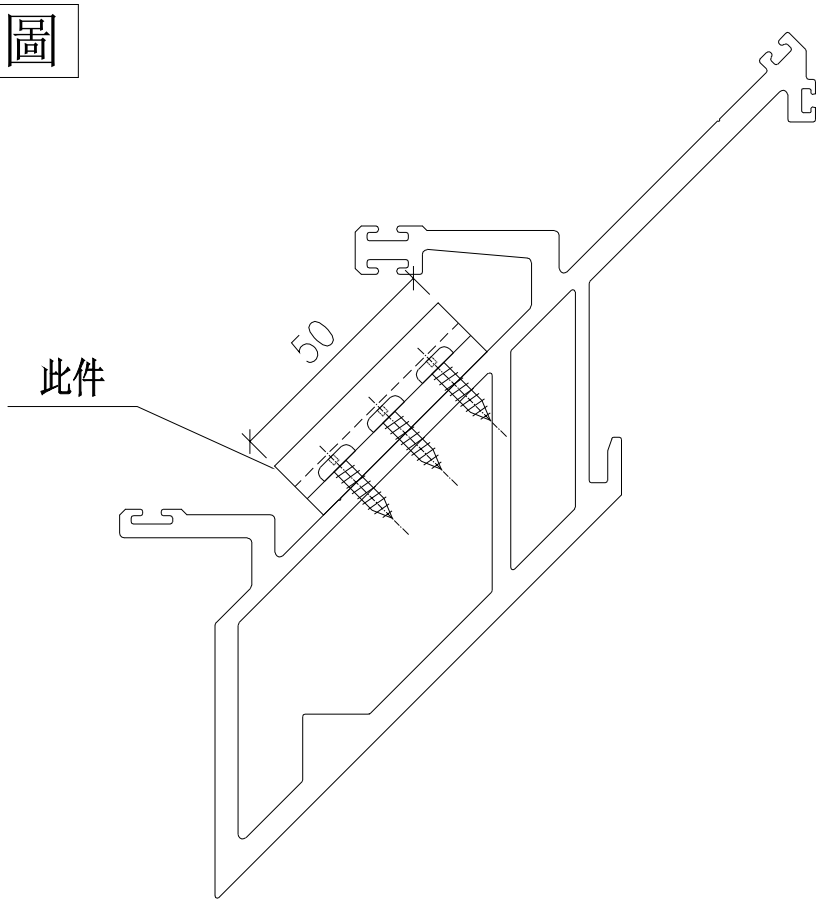



| 名稱 | 掛扣轉角企用 | 制圖 | 付吉寧 | 2022.08.04 | 修改 | 新增 | | |
|---|---|---|---|---|---|---|---|---|
| 材料 | X86083 | 復核 | 謝永林 | 2022.08.05 | 日期 | 2022.08.08 | | |
| 顏色 | 鉻化 | 批準 | 胡哥 | | 圖號 | UN-GK-01 | | |

美特鋁質 有限公司
MIDI Aluminium Fabricator Ltd.


| 工程號 | J853 | 地盤 | 延坪道住宅 |
|---|---|---|---|

| 層數 | 數量 | 總數 | 位置 | 樓層 |
|---|---|---|---|---|
| 16 | 3 | 48 | CW-PTMB22Z | 5F-22F |

使用j857 兴发料
料號:X86083

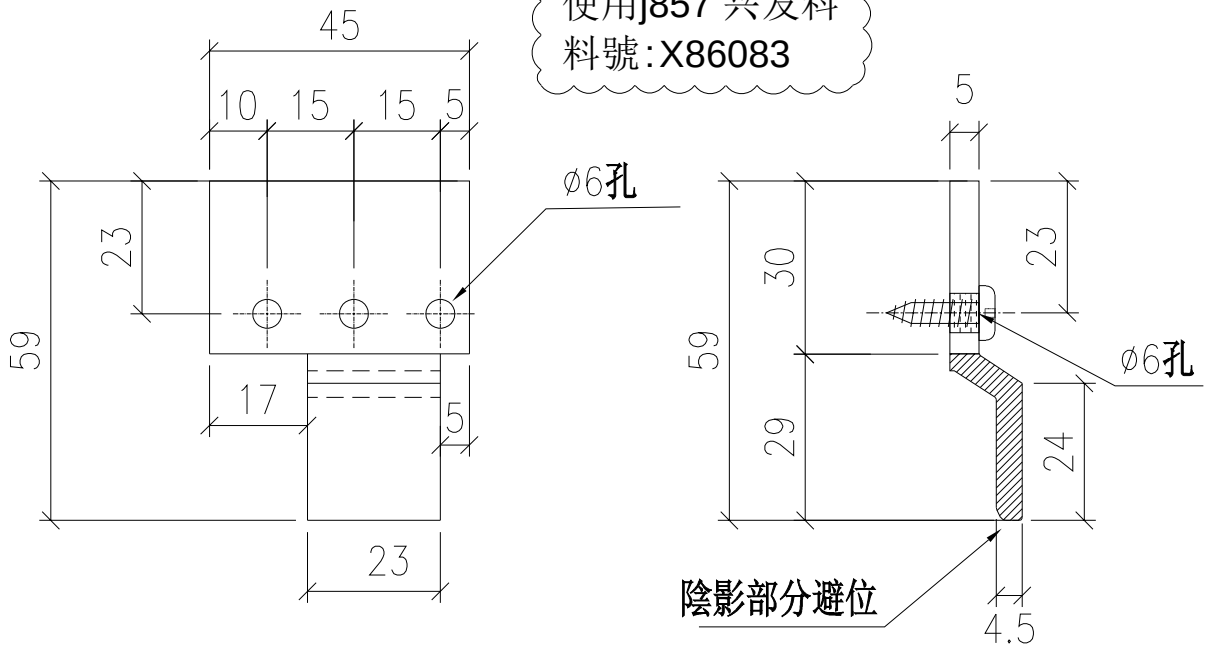


## 安裝示意圖

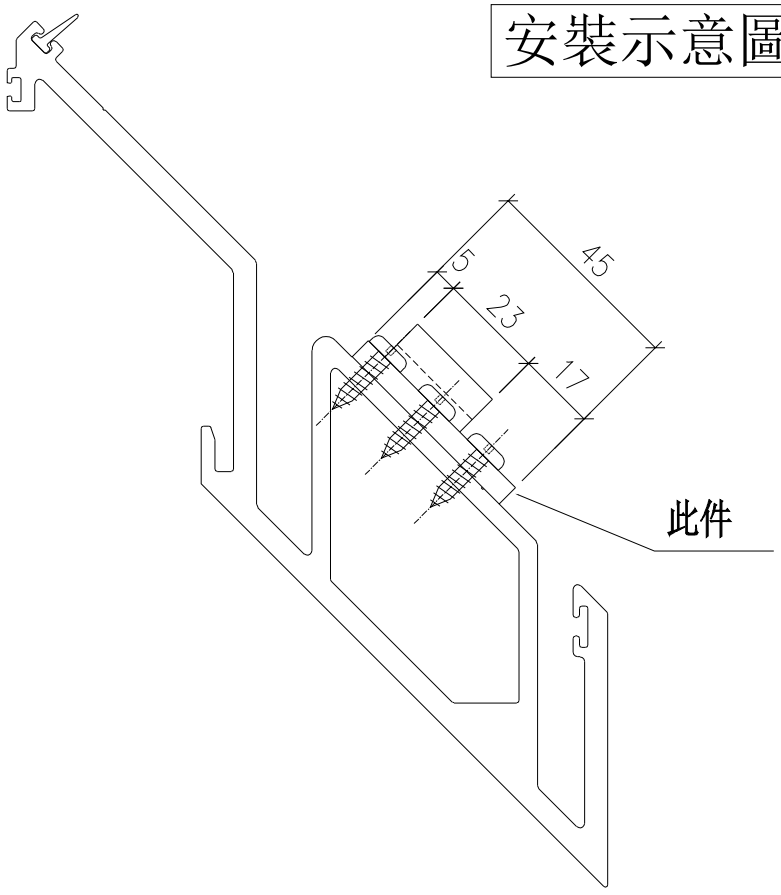



| 名稱 | 掛扣轉角企用 | 制圖 | 付吉寧 | 2022.08.04 | 修改 | 新增 | | |
|---|---|---|---|---|---|---|---|---|
| 材料 | X86083 | 復核 | 謝永林 | 2022.08.05 | 日期 | 2022.08.08 | | |
| 顏色 | 鉻化 | 批準 | 胡哥 | | 圖號 | UN-GK-02 | | |


| 層數 | 數量 | 總數 | 使用位置 | 樓層 |
|---|---|---|---|---|
| 14 | 1 | 14 | CW-PLMG05 | 6F-15F,17F-22F |
| 3 | 1 | 3 | CW-PLMG05a | 5F,16F,25F |
| 1 | 1 | 1 | CW-PLMG05b | 23F |
| 5 | 1 | 5 | CW-PLBG06 | 17F-21F |
| 13 | 1 | 13 | CW-PLBG06X | 6F-15F,17F-21F |
| 1 | 1 | 1 | CW-PLBG06aX | 5F |
| 13 | 1 | 13 | CW-PLBG06Y | 6F-15F,17F-21F |
| 2 | 1 | 2 | CW-PLBG06aY | 5F,25F |
| 1 | 1 | 1 | CW-PLBG06bY | 23F |
| 5 | 1 | 5 | CW-PLBG07 | 17F-21F |
| 1 | 1 | 1 | CW-PLBG07b | 23F |
| 總計： | | 59 | | |

# SHL上梗下生橫料用

## 依據EI4956
## 新增固定扇撐鋁巴

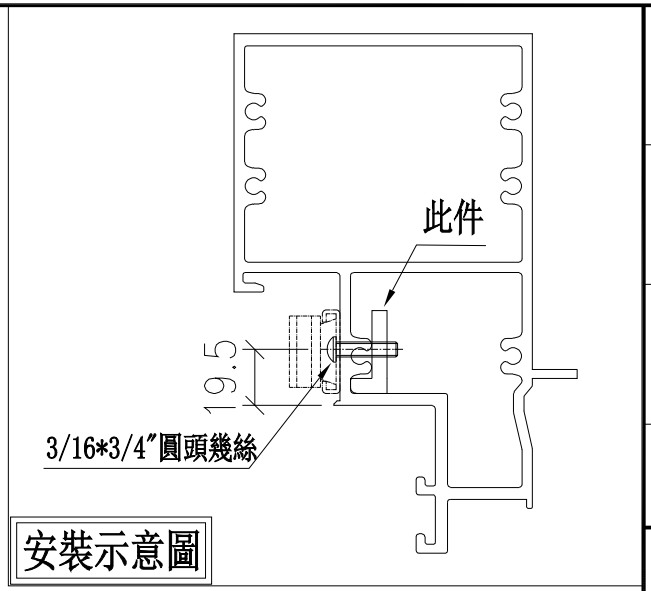


安裝示意圖

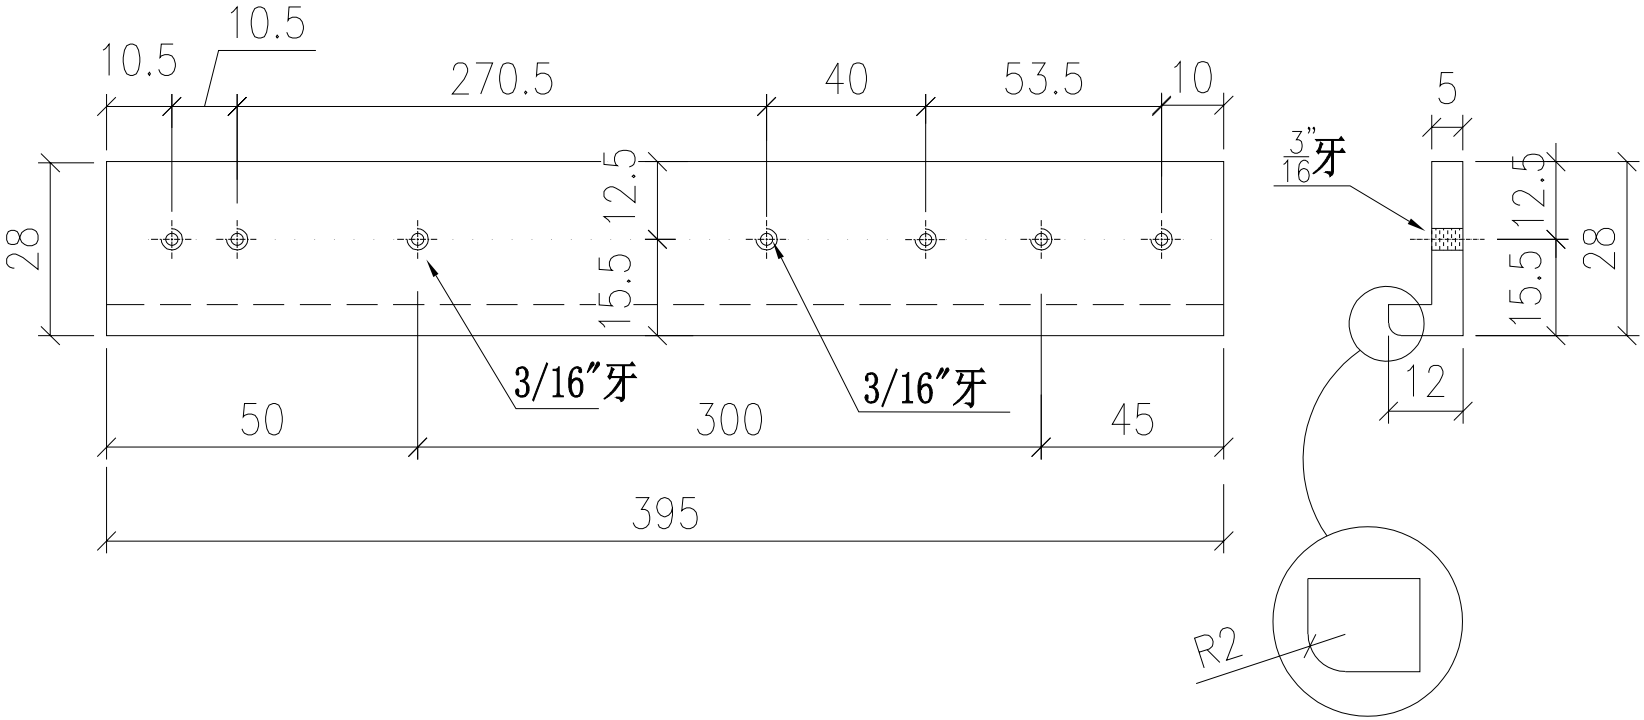


用庫存料加工

| 修改 | 新增 | | |
|---|---|---|---|
| 日期 | 2022.08.08 | | |
| 圖號 | UN-LM01 | | |
| 制圖 | 付吉寧 | 2022.08.05 | |
| 復核 | 謝永林 | 2022.08.06 | |
| 批準 | 胡哥 | | |
| 名稱 | 扇撐加力鋁角 | | |
| 材料 | 28*12*5mm鋁角 | | |
| 顏色 | 銘化 | | |


美特鋁質 有限公司
MIDI Aluminium Fabricator Ltd.

| 工程號 | J853 | 地盤 | 延坪道住宅 |
|---|---|---|---|


| 層數 | 數量 | 總數 | 使用位置 | 樓層 |
|---|---|---|---|---|
| 14 | 1 | 14 | CW-PLMG05 | 6F-15F,17F-22F |
| 3 | 1 | 3 | CW-PLMG05a | 5F,16F,25F |
| 1 | 1 | 1 | CW-PLMG05b | 23F |
| 5 | 1 | 5 | CW-PLBG06 | 17F-21F |
| 1 | 1 | 1 | CW-PLBG06d | 22F |
| 13 | 1 | 13 | CW-PLBG06X | 6F-15F,17F-21F |
| 1 | 1 | 1 | CW-PLBG06aX | 5F |
| 1 | 1 | 1 | CW-PLBG06cX | 16F |
| 1 | 1 | 1 | CW-PLBG06dX | 22F |
| 13 | 1 | 13 | CW-PLBG06Y | 6F-15F,17F-21F |
| 2 | 1 | 2 | CW-PLBG06aY | 5F,25F |
| 1 | 1 | 1 | CW-PLBG06bY | 23F |
| 1 | 1 | 1 | CW-PLBG06cY | 16F |
| 1 | 1 | 1 | CW-PLBG06dY | 22F |
| 5 | 1 | 5 | CW-PLBG07 | 17F-21F |
| 1 | 1 | 1 | CW-PLBG07b | 23F |
| 1 | 1 | 1 | CW-PLBG07d | 22F |
| 合計： | | 65 | | |


# SHL上生下梗橫料用

依據EI4956
新增固定扇撐鋁巴

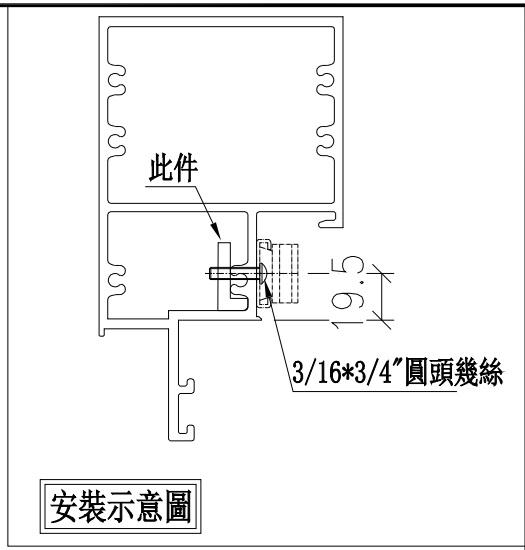


安裝示意圖

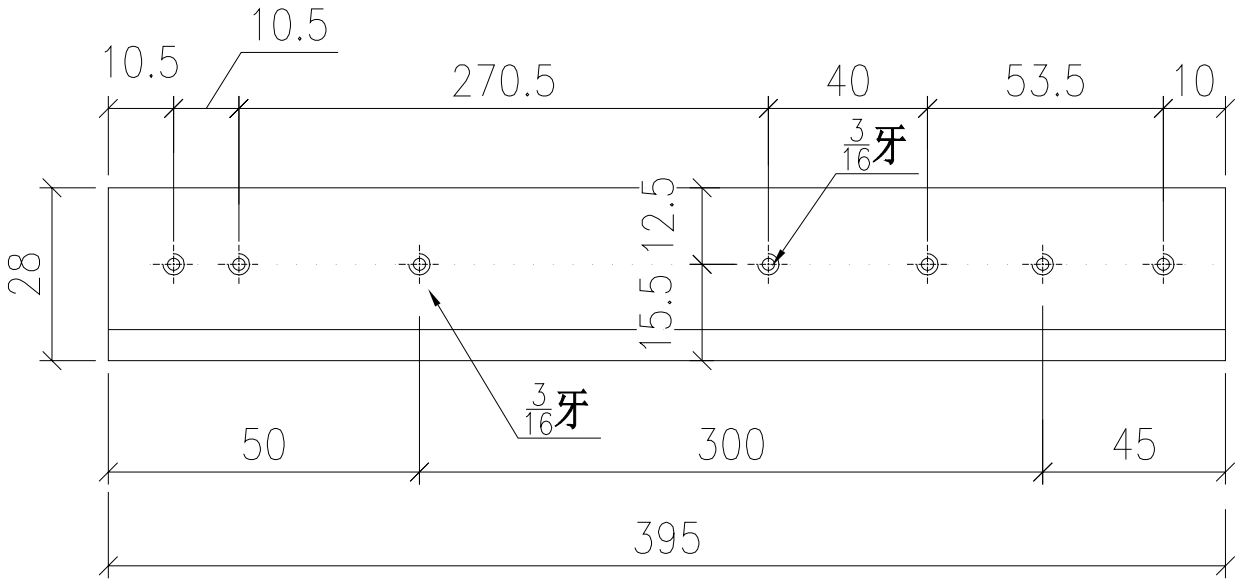

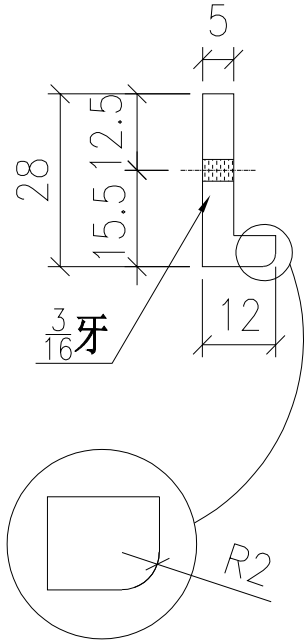
用庫存料加工

| 名稱 | 扇撐加力鋁角 |
|---|---|
| 材料 | 28*12*5mm鋁角 |
| 顏色 | 鉻化 |

| 制圖 | 付吉寧 | 2022.08.05 |
|---|---|---|
| 復核 | 謝永林 | 2022.08.06 |
| 批準 | 胡哥 | |

| 修改 | 新增 | |
|---|---|---|
| 日期 | 2022.08.08 | |
| 圖號 | UN-LM02 | |

| 工程號 | J853 | 地盤 | 延坪道住宅 |
|---|---|---|---|


美特鋁質 有限公司
MIDI Aluminium Fabricator Ltd.


美特鋁質 有限公司
MIDI Aluminium Fabricator Ltd.

| 工程號 | J853 | 地盤 | 延坪道住宅 |
|---|---|---|---|

| 樓層 | 數量 | 總數 | 使用位置 | 樓層 |
|---|---|---|---|---|
| 1 | 1 | 1 | CW-PLBG06d | 22F |
| 1 | 1 | 1 | CW-PLBG06cX | 16F |
| 1 | 1 | 1 | CW-PLBG06dX | 22F |
| 1 | 1 | 1 | CW-PLBG06cY | 16F |
| 1 | 1 | 1 | CW-PLBG06dY | 22F |
| 1 | 1 | 1 | CW-PLBG07d | 22F |
| 總計： | | 6 | | |


# SHL吊船橫料用
# 依據EI4956
# 新增固定扇撐鋁巴

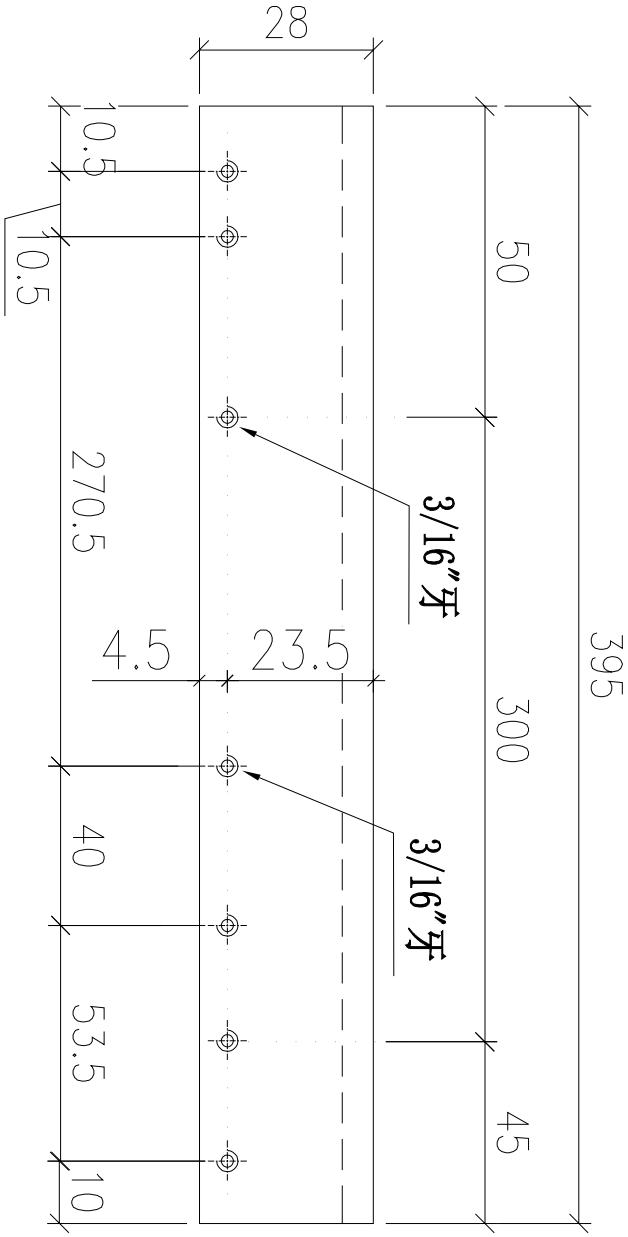

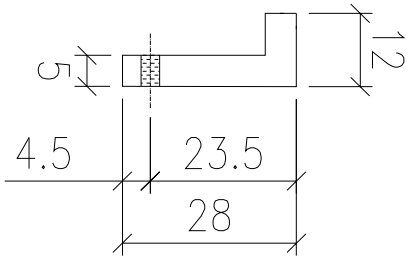
## 用庫存料加工

安裝示意圖

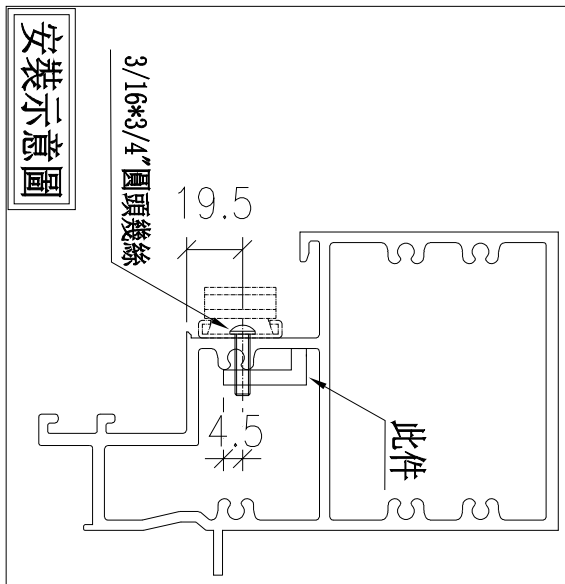



| 名稱 | 扇撐加力鋁角 | 制圖 | 付吉寧 | 2022.08.05 | 修改 | 新增 | | |
|---|---|---|---|---|---|---|---|---|
| 材料 | 28*12*5mm鋁角 | 復核 | 謝永林 | 2022.08.06 | 日期 | 2022.08.08 | | |
| 顏色 | 鉻化 | 批準 | 胡哥 | | 圖號 | UN-LM03 | | |


| 層數 | 數量 | 總數 | 使用位置 | 樓層 |
|---|---|---|---|---|
| 14 | 1 | 14 | CW-PRMG05 | 6F-15F,17F-22F |
| 3 | 1 | 3 | CW-PRMG05a | 5F,16F,25F |
| 1 | 1 | 1 | CW-PRMG05b | 23F |
| 13 | 1 | 13 | CW-PRMB06 | 6F-15F,17F-21F |
| 2 | 1 | 2 | CW-PRMB06a | 5F,25F |
| 1 | 1 | 1 | CW-PRMB06b | 23F |
| 總計： | | 34 | | |


SHR上梗下生橫料用

依據EI4956
新增固定扇撐鋁巴

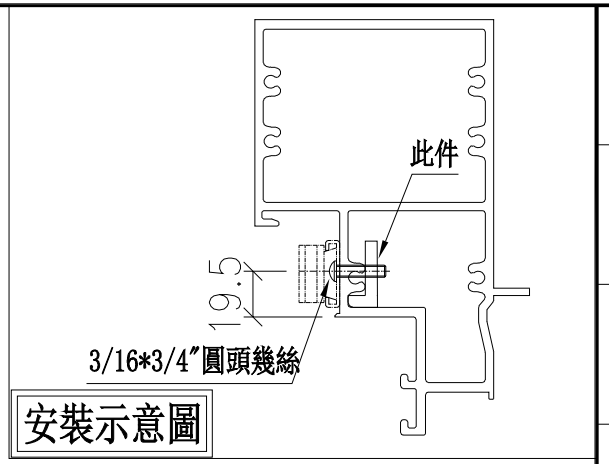

安裝示意圖

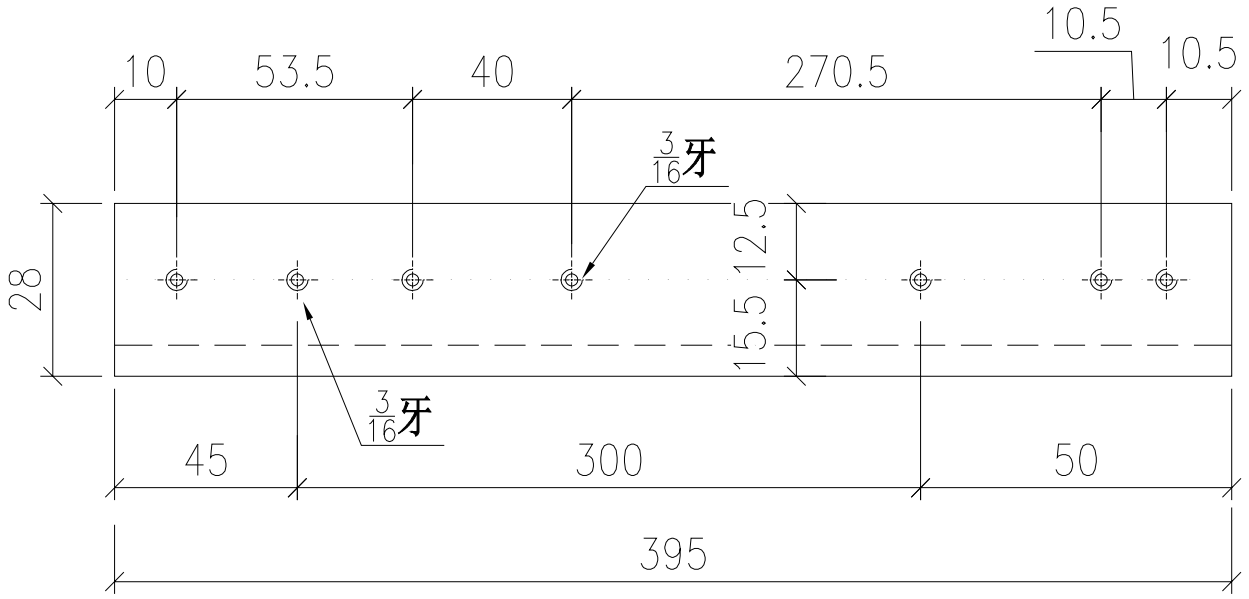

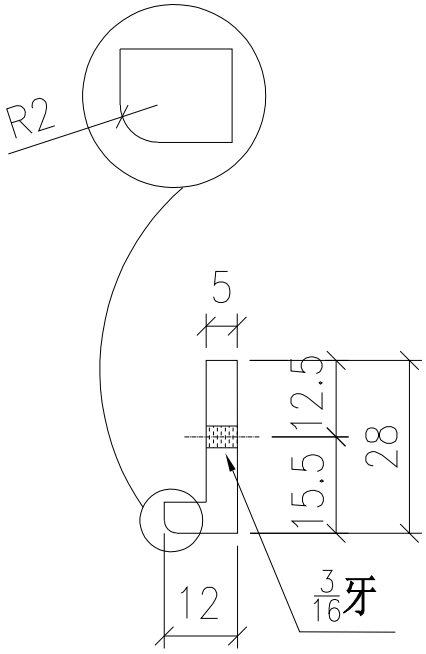
用庫存料加工

| 名稱 | 扇撐加力鋁角 |
|---|---|
| 材料 | 28*12*5mm鋁角 |
| 顏色 | 鋁化 |

| 工程號 | J853 | 地盤 | 延坪道住宅 |
|---|---|---|---|

美特鋁質 有限公司
MIDI Aluminium Fabricator Ltd.


| 修改 | 新增 | | |
|---|---|---|---|
| 日期 | 2022.08.08 | | |
| 圖號 | UN-LM01R | | |


| 制圖 | 付吉寧 | 2022.08.05 | |
|---|---|---|---|
| 復核 | 謝永林 | 2022.08.06 | |
| 批準 | 胡哥 | | |

| 層數 | 數量 | 總數 | 使用位置 | 樓層 |
|---|---|---|---|---|
| 14 | 1 | 14 | CW-PRMG05 | 6F-15F,17F-22F |
| 3 | 1 | 3 | CW-PRMG05a | 5F,16F,25F |
| 1 | 1 | 1 | CW-PRMG05b | 23F |
| 13 | 1 | 13 | CW-PRMB06 | 6F-15F,17F-21F |
| 2 | 1 | 2 | CW-PRMB06a | 5F,25F |
| 1 | 1 | 1 | CW-PRMB06b | 23F |
| 1 | 1 | 1 | CW-PRMB06d | 22F |
| 1 | 1 | 1 | CW-PRMB06c | 16F |
| 總計： | | 36 | | |

SHR上生下梗橫料用

依據EI4956
新增固定扇撐鋁巴

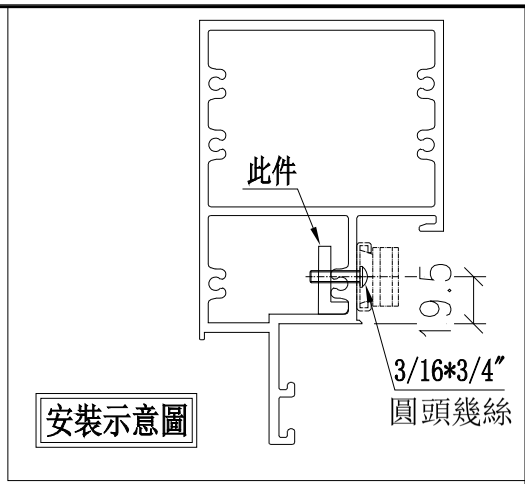

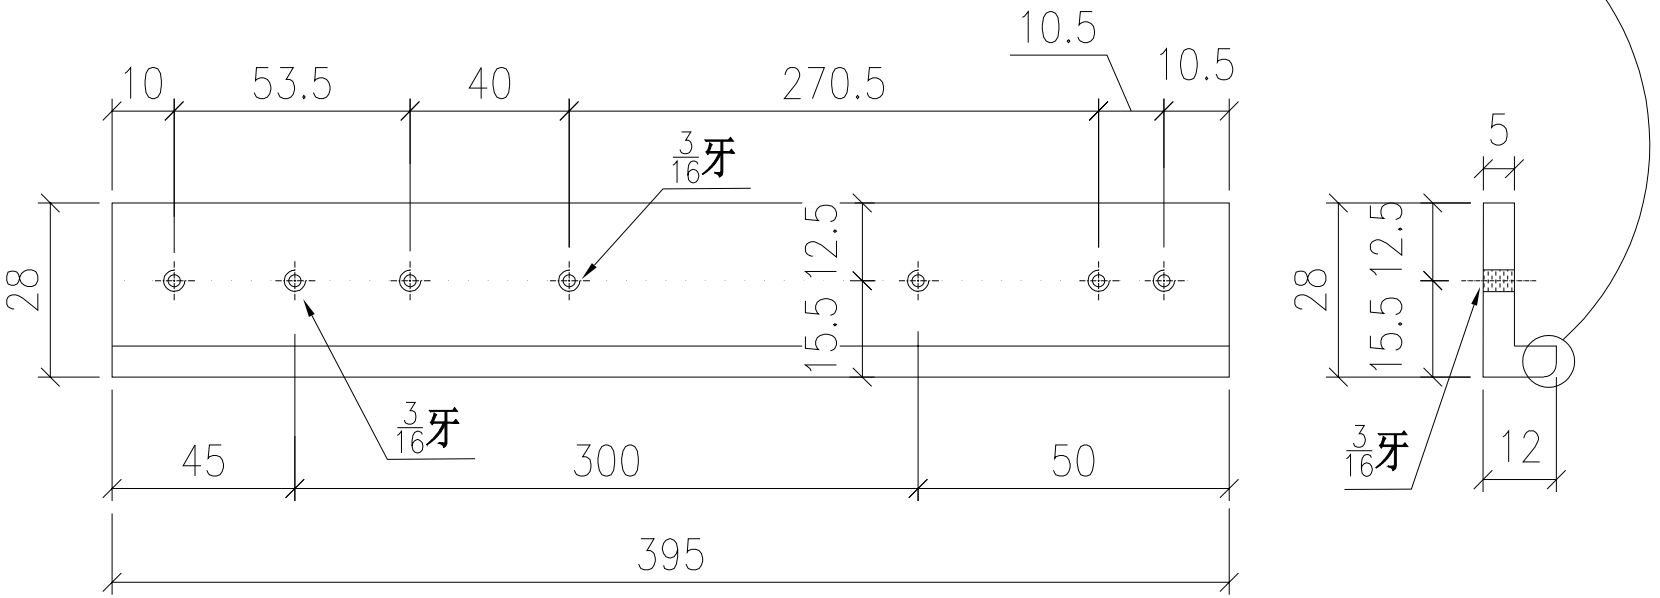
用庫存料加工

| 名稱 | 扇撐加力鋁角 |
|---|---|
| 材料 | 28*12*5mm鋁角 |
| 顏色 | 鉻化 |

| 制圖 | 付吉寧 | 2022.08.05 |
|---|---|---|
| 復核 | 謝永林 | 2022.08.06 |
| 批準 | 胡哥 | |

| 修改 | 日期 | 圖號 |
|---|---|---|
| 新增 | 2022.08.08 | UN-LM02R |

美特鋁質 有限公司
MIDI Aluminium Fabricator Ltd.

| 工程號 | J853 | 地盤 | 延坪道住宅 |
|---|---|---|---|

美特鋁質 有限公司
MIDI Aluminium Fabricator Ltd.


| 工程號 | J853 | 地盤 | 延坪道住宅 |
|---|---|---|---|

| 層數 | 數量 | 總數 | 使用位置 | 樓層 |
|---|---|---|---|---|
| 1 | 1 | 1 | CW-PRMB06d | 22F |
| 1 | 1 | 1 | CW-PRMB06c | 16F |


# SHR吊船橫料用

## 依據EI4956

## 新增固定扇撐鋁巴

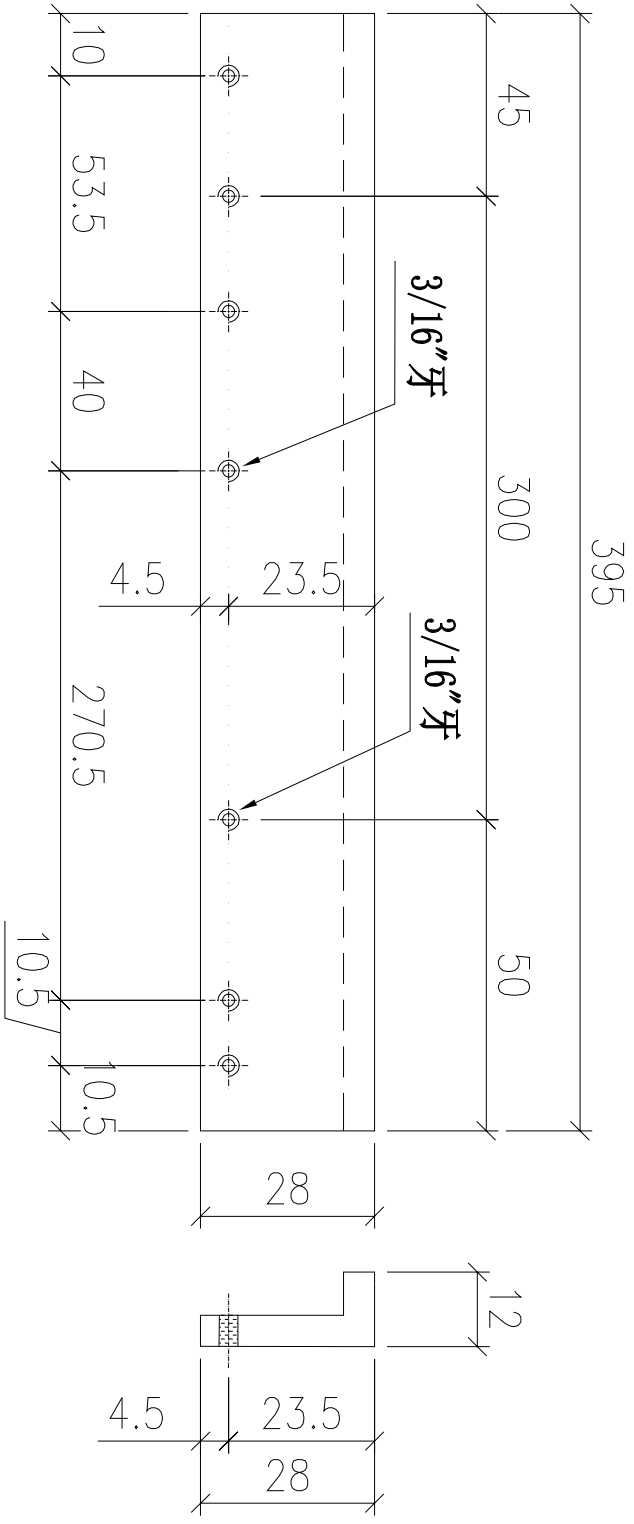


安裝示意圖

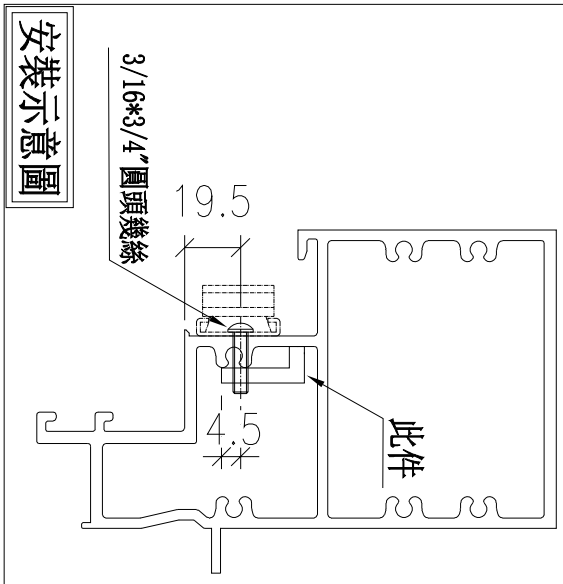



| 名稱 | 扇撐加力鋁角 | 制圖 | 付吉寧 | 2022.08.05 | 修改 | 新增 | | |
|---|---|---|---|---|---|---|---|---|
| 材料 | 28*12*5mm鋁角 | 復核 | 謝永林 | 2022.08.06 | 日期 | 2022.08.08 | | |
| 顏色 | 鉻化 | 批準 | 胡哥 | | 圖號 | UN-LM03R | | |

美特鋁質 有限公司
MIDI Aluminium Fabricator Ltd.

| 工程號 | J853 | 地盤 | 延坪道住宅 |
|---|---|---|---|


| 窗型 | 數量 | 後備 | 總數 |
|---|---|---|---|
| TH | 644 | 11 | 655 |
| SH | 404 | 11 | 415 |
| | | 合計： | 1070 |

注:T窗兩邊用12.5㎜俊華鎖點及夾巴需加此墊巴,
底部用14㎜俊華鎖點,夾巴不需加墊巴,
SH窗用12.5㎜俊華鎖點,夾巴需加此墊巴.

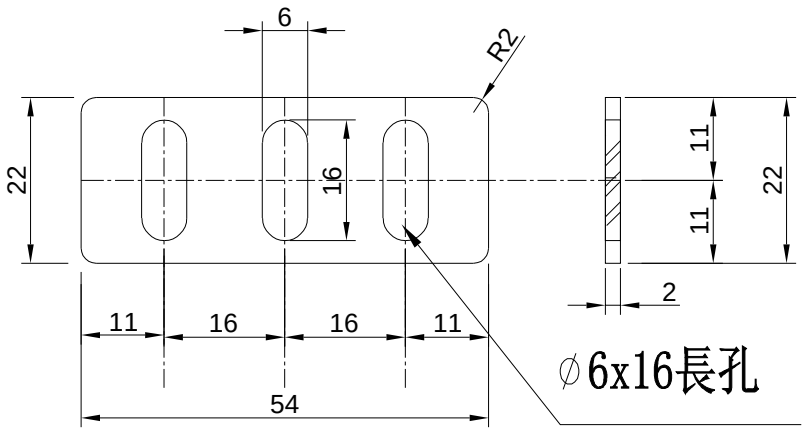


## 安裝示意圖

**此示意圖TH與SH窗通用**

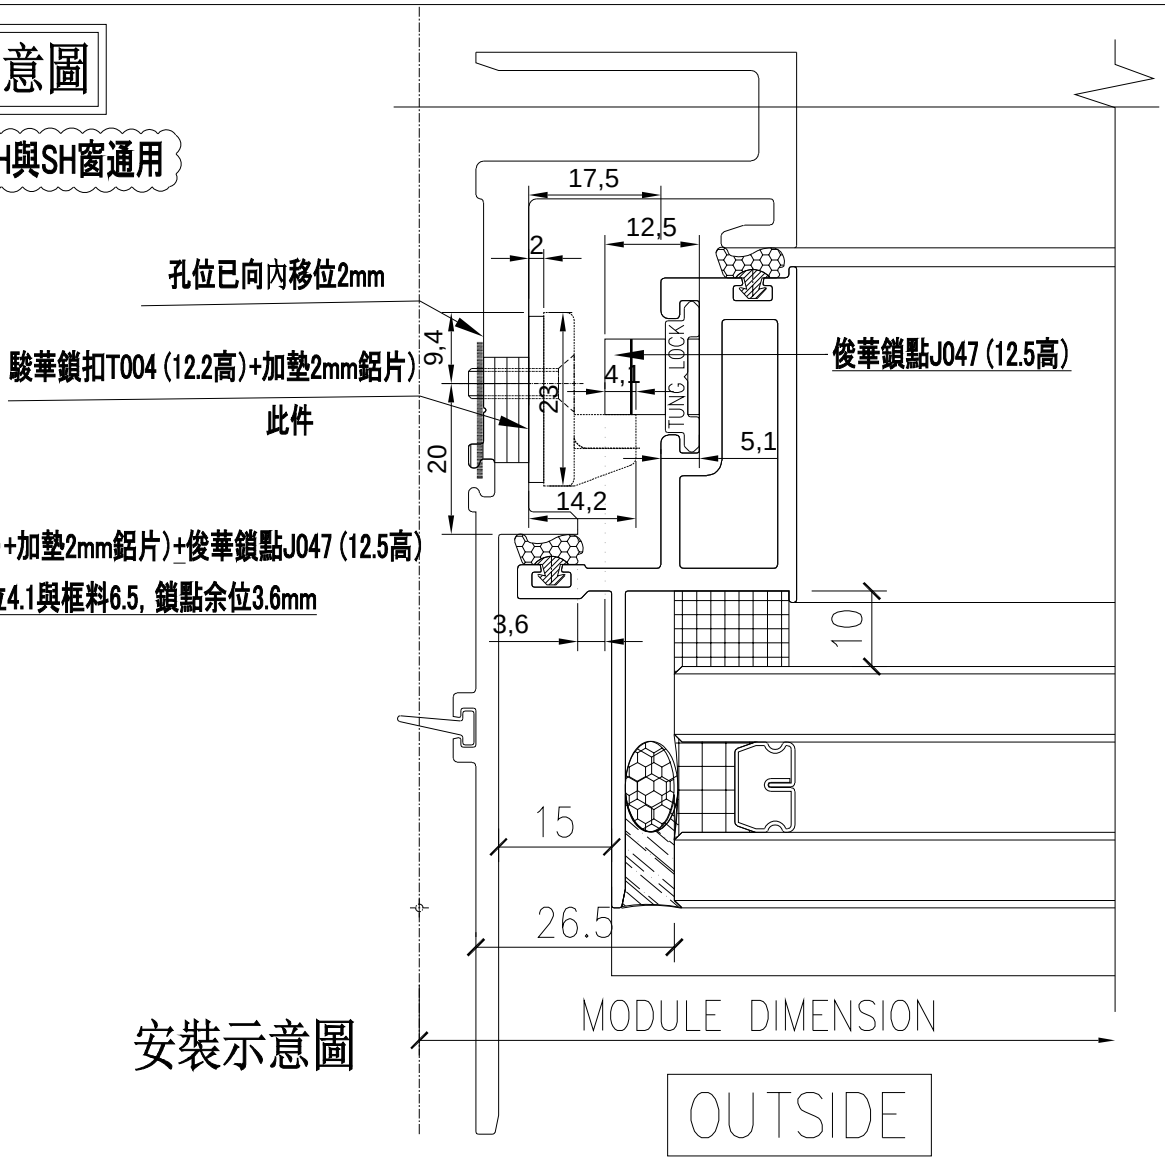


安裝示意圖

| 名稱 | 鎖扣T004墊巴 | 制圖 | 謝永林 | 2022.5.19 | 修改 | 新增 | | |
|---|---|---|---|---|---|---|---|---|
| 材料 | 2㎜鋁板 | 復核 | 謝永林 | 2022.5.19 | 日期 | 2022.08.08 | | |
| 顏色 | 鉻化 | 批準 | 胡哥 | | 圖號 | UN-DB-101 | | |


EG-DWG3


美特鋁質 有限公司
MIDI Aluminium Fabricator Ltd.

| 工程號 | J853 | 地盤 | 延坪道住宅 |
|---|---|---|---|


| 圖號 | 層數 | 數量 | 總數 | 樓層 | 使用位置 |
|---|---|---|---|---|---|
| CW-PTMB22aZL | 1 | 1 | 1 | 5F | J853-SD-CW-4301 |

數據表見: CW-PTMB22aZL(2)
節點圖見: CW-PTMB22aZL(1)

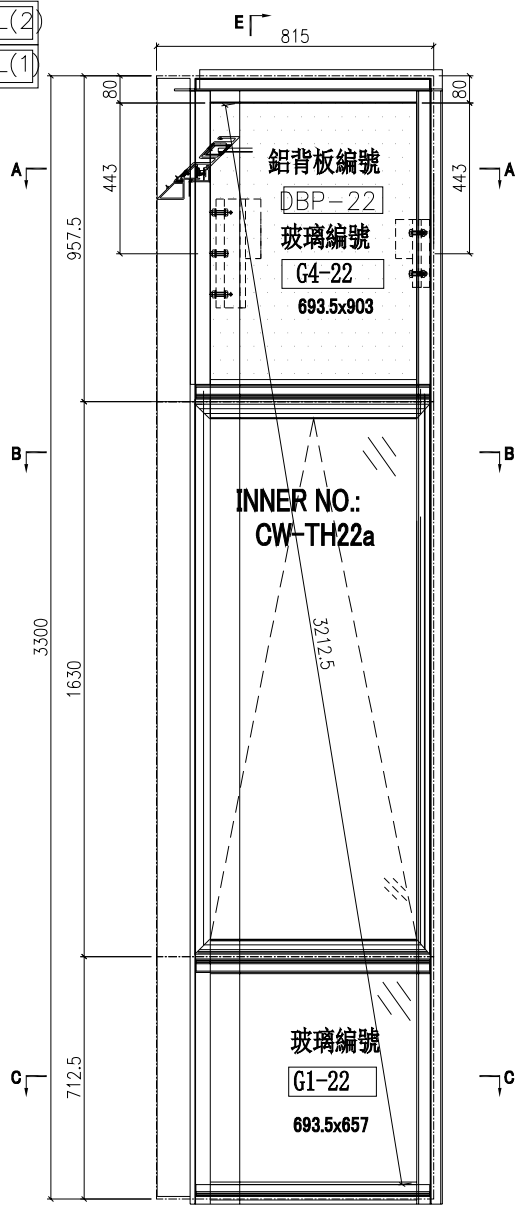


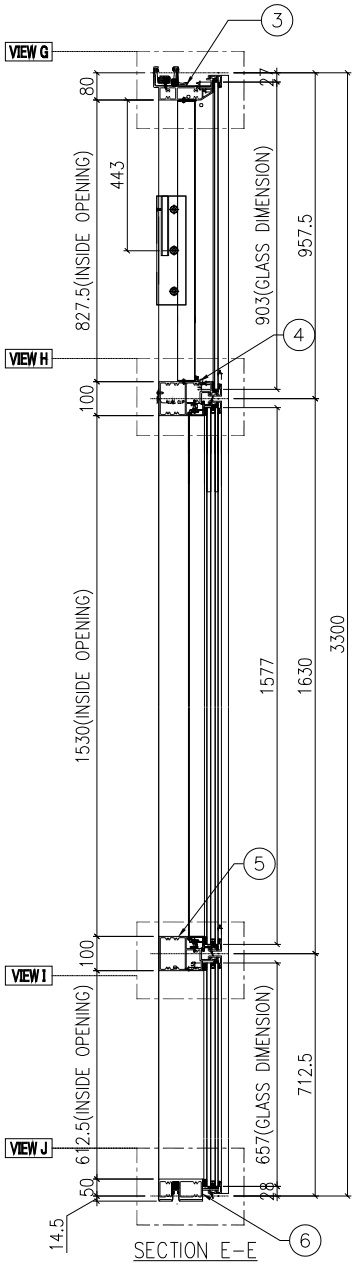

SECTION E-E

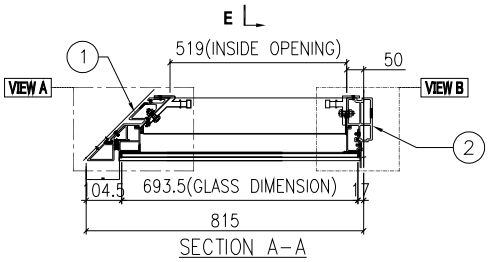


SECTION A-A

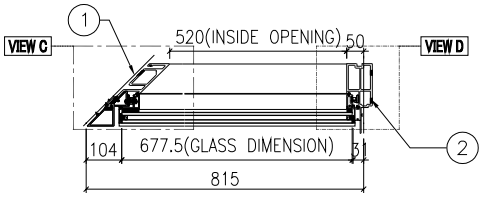


SECTION B-B

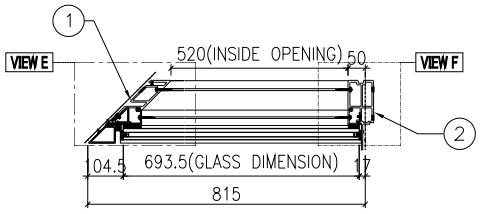


SECTION C-C

| 名稱 | 單元組裝圖 | 制圖 | 付吉寧 | 2022.05.05 | 修改 | 新增 | | |
|---|---|---|---|---|---|---|---|---|
| 材料 | | 復核 | 謝永林 | 2022.05.17 | 日期 | 2022.08.08 | | |
| 顏色 | JMQ213457(三塗) | 批准 | 胡哥 | | 圖號 | CW-PTMB22aZL | | |


EG－DWG3

美特鋁質 有限公司
MIDI Aluminium Fabricator Ltd.

| 工程號 | J853 | 地盤 | 延坪道住宅 |
|---|---|---|---|

數據表見: CW－PTMB22aZL(2)

大樣圖見: CW－PTMB22aZL

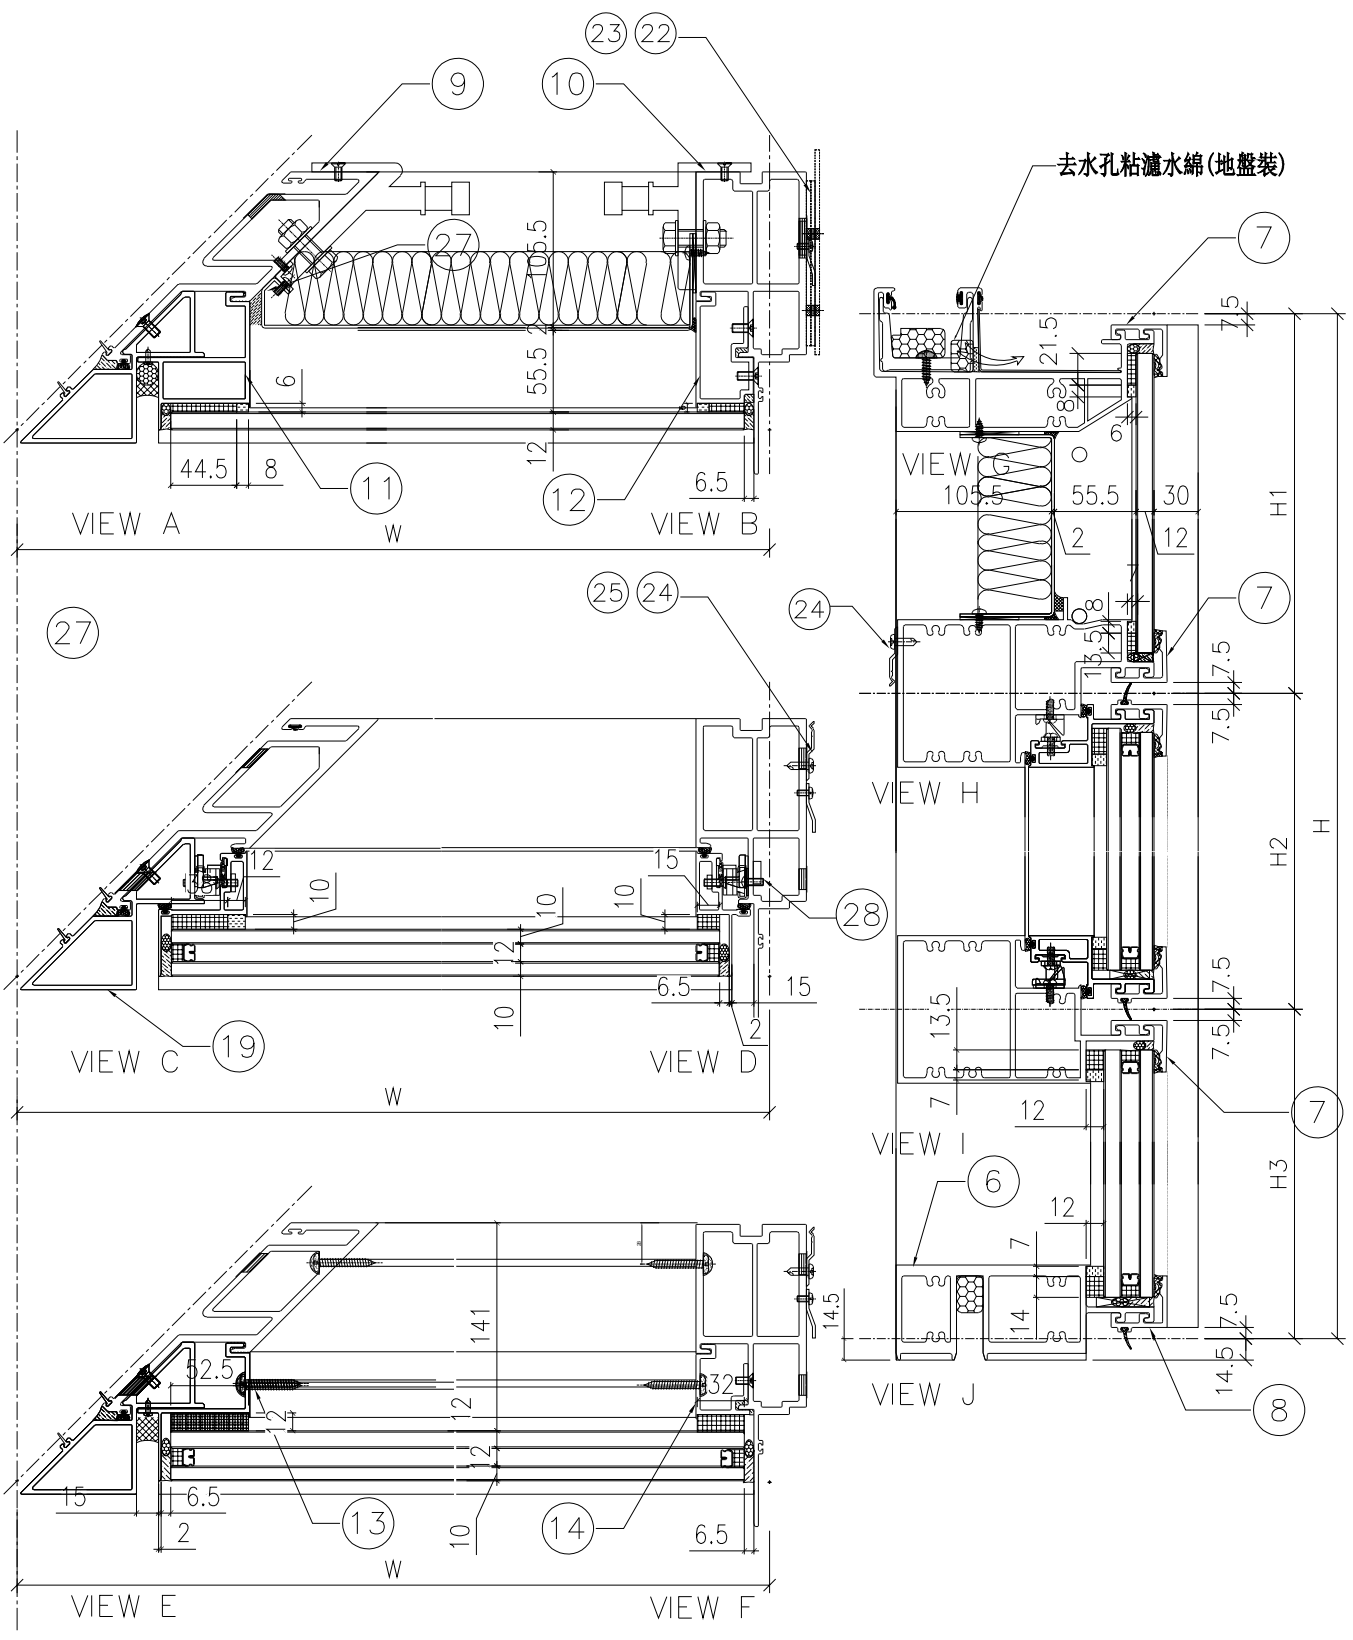


| 名稱 | 單元節點圖 | 制圖 | 付吉寧 | 2022.05.05 | 修改 | 新增 | | |
|---|---|---|---|---|---|---|---|---|
| 材料 | | 復核 | 謝永林 | 2022.05.17 | 日期 | 2022.08.08 | | |
| 顏色 | JMQ213457(三塗) | 批准 | 胡哥 | | 圖號 | CW－PTMB22aZL(1) | | |

EG-DWG3

美特鋁質 有限公司
MIDI Aluminium Fabricator Ltd.

使用位置
J853-SD-CW-4301

節點圖見: CW-PTMB22aZL(1)
大樣圖見: CW-PTMB22aZL

| 工程號 | J853 | 地盤 | 延坪道住宅 |
|---|---|---|---|

| 分格W | 分格H | 分格H1 | 分格H2 | 分格H3 | | |
|---|---|---|---|---|---|---|
| 815 | 3300 | 957.5 | 1630 | 712.5 | | |
| | | | | | | |
| 序號 | 名稱 | 加工圖號 | 數量 | 長度 | 備註 | 模號 |
| 1 | 生邊企 | X85976-01cR | 1 | 3307 | | X85976 |
| 2 | 轉角母企 | X85978-01c | 1 | 3270.5 | | X85978 |
| 3 | 頂橫 | X85982-03Z-22 | 1 | 787.5 | | X85982 |
| 4 | 上梗下生中橫 | X85984-03Z-22 | 1 | 705.5 | | X85984 |
| 5 | 上生下梗中橫 | X85985-03Z-22 | 1 | 705.5 | | X85985 |
| 6 | 底橫 | X85981-03Z-22 | 1 | 705.5 | | X85981 |
| 7 | 扣蓋（頂） | X85989-03-22 | 3 | 705.5 | | X85989 |
| 8 | 扣蓋（底） | X85988-03-22 | 1 | 705.5 | | X85988 |
| 9 | 轉角掛碼 | KM-GM03 | 1 | 320 | | X85999 |
| 10 | 掛碼 | KM-GM01 | 1 | 200 | | X85998 |
| 11 | 轉角單玻骨 | UN-BM01ZL | 1 | 914.5 | | X85993 |
| 12 | 單玻骨 | UN-BM2R | 1 | 862.5 | | X85987 |
| 13 | 轉角雙玻骨 | UN-DM01ZL | 1 | 668.5 | | X85995 |
| 14 | 雙玻骨 | UN-DM2R | 1 | 611.5 | | X85990 |
| 19 | 轉角生企裝飾線 | X85980-01aL | 1 | 3307 | | X85980 |
| 22 | 擋水巴 | SS-04 | 2 | 112 | | 3mm鋁板 |
| 23 | 擋水巴 | SS-05 | 1 | 139 | | 3mm鋁板 |
| 24 | Z字碼 | UN-Z02 | 9 | 50 | | |
| 25 | Z字碼 | UN-Z01 | 11 | 50 | | |
| 26 | Z字碼 | UN-Z01 | 3 | 50 | | |
| 27 | 20*15*3mm鋁角(轉有收背板) | UN-AG02R | 1 | 300/250 | | JM1038 |
| 28 | 24”寸扇撐加力巴 | SS-03 | 1 | 582 | | |

| 配件清單名稱 | 顏色 | 數量 | 備注 | 配件清單名稱 | 顏色 | 數量 | 備注 |
|---|---|---|---|---|---|---|---|
| #10x5/8"圓頭鋼牙 | A4-70 | 16 | 修背板用(300mmC/C) | 3/16x3/8"平頭機絲 | A4-70 | 16 | 組裝窗玉用 |
| #14x1-1/2"圓頭鋼牙 | A4-70 | 40 | 修橫料 | 3/16x1/2"平頭機絲 | A4-70 | 24 | 修夾巴,3粒/支 |
| M6x12mm平頭機絲 | A4-70 | 6 | 修企料單玻璃骨 | M5x12mm平頭機絲 | A4-70 | 8 | 修攔河槽及鋁角 |
| M6x12mm平頭機絲 | A4-70 | 3 | 修企料雙玻璃骨 | 2021-AA 24"東城產扇撐 | 304不鏽鋼 | 2 | TH生窗用 |
| M5x12mm平頭機絲 | A4-70 | 4 | 固定掛碼到企料上 | 853-CZ1窗占 | 黑色 | 2 | TH窗1只/玉 |
| M12x40mm六角螺栓 | A4-70 | 5 | 企料鋁碼川(配1螺母,1平介,1彈介) | 853-CZ2窗占 | 黑色 | 2 | TH窗1只/玉 |
| M5x12mm圓頭綳絲 | A4-70 | 0 | 修套心 | 俊華J076A(大)/J077A(小)扣碼 | 不鏽鋼 | 2 | TH窗用(2組/窗) |
| 3/16x5/8"圓頭機絲 | A4-70 | 8 | 修扇撐於玉上(5粒/只) | 駿華T004鎖扣(夾巴) | 鋅合金 | 8 | TH6個/窗 |
| 3/16"x1/4"平頭機絲 | A4-70 | 8 | 修加力巴 | 東成鎖點202-06(12.5mm高) | 304不鏽鋼 | 6 | TH4個/窗(企料用) |
| 3/16x3/8"圓頭機絲 | A4-70 | 10 | 修扇撐於框上 | 俊華J047鎖點 (14.5mm高) | 304不鏽鋼 | 2 | TH2個/窗(橫料用) |
| 3/16x3/8"圓頭機絲 | A4-70 | 8 | 修限位撐 | 東城202-18轉角器 | 鋅合金 | 2 | TH窗用(2只/窗) |
| 3/16x1/2"圓頭機絲 | A4-70 | 12 | 用於收扣碼 | 2031-G(帶鑰匙)10"限位撐 | 304不鏽鋼 | 2 | TH窗用(2只/窗) |
| 3/16x1/2"圓頭機絲 | A4-70 | 4 | 窗占用 | 2026-010A(無蓋) | JMQ213457(三塗) | 1 | TH窗用(1只/窗) |
| #10x5/8"圓頭鋼牙 | A4-70 | 22 | 修Z字碼 | #10x5/8"圓頭鋼牙 | A4-70 | 24 | 2只/窗(修Z字碼) |

| 名稱 | 單元件組裝圖數據表 | 制圖 | 付吉寧 | 2022.05.05 | 修改 | 新增 | | |
|---|---|---|---|---|---|---|---|---|
| 材料 | | 復核 | 謝永林 | 2022.05.17 | 日期 | 2022.08.08 | | |
| 顏色 | JMQ213457(三塗) | 批准 | 胡哥 | | 圖號 | CW-PTMB22aZL(2) | | |

# EG-DWG3


美特鋁質 有限公司
MIDI Aluminium Fabricator Ltd.


| 工程號 | J853 | 地盤 | 延坪道住宅 |
|---|---|---|---|

數據表見: CW-PLBG06aYL(2)


節點圖見: CW-PLBG06aYL(1)

| 圖號 | 層數 | 數量 | 總數 | 樓層 | 使用位置 |
|---|---|---|---|---|---|
| CW-PLBG06aYL | 1 | 1 | 1 | 5F | J853-SD-CW-4305 |

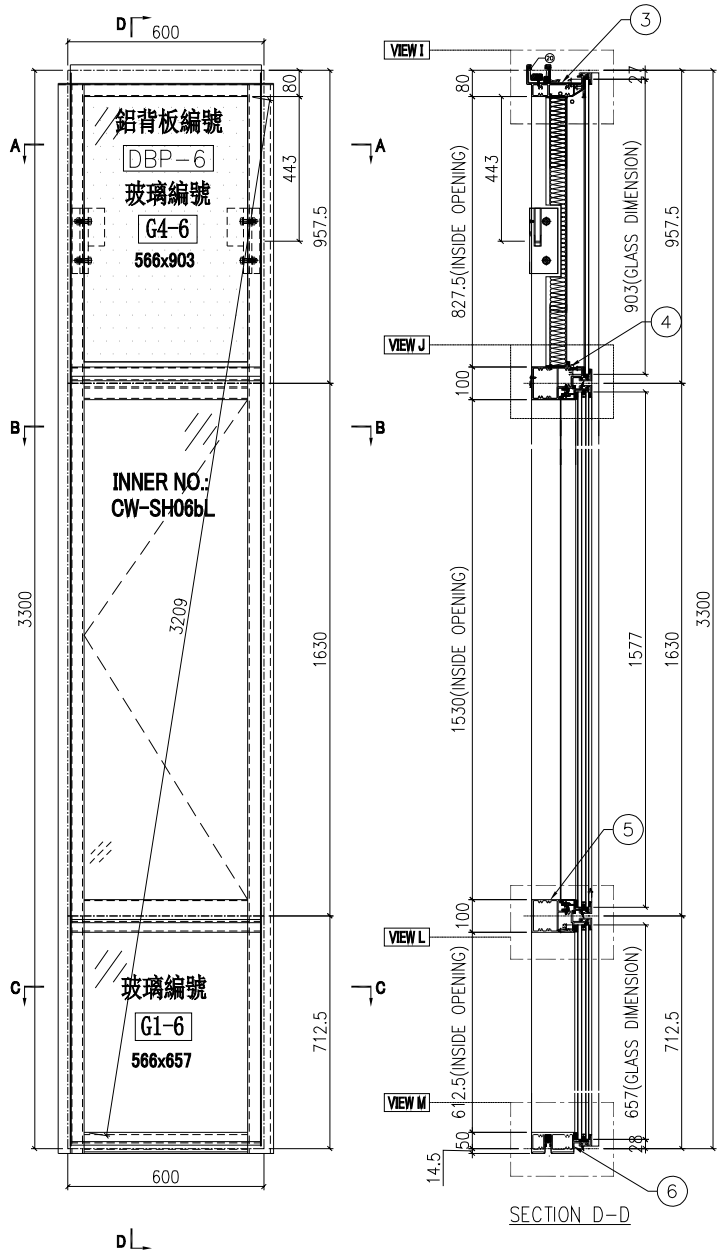


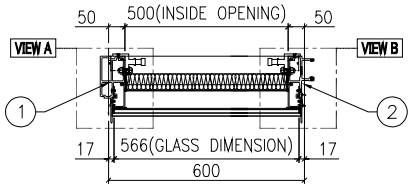
SECTION A-A

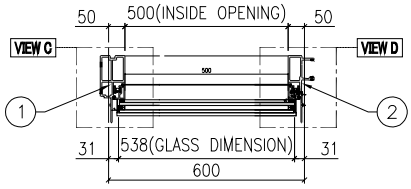


SECTION B-B

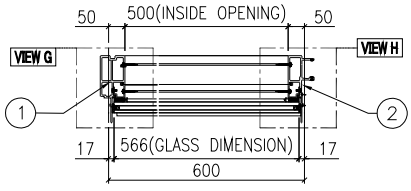


SECTION C-C

| 名稱 | 單元組裝圖 | 制圖 | 付吉寧 | 2022.05.05 | 修改 | 新增 | | |
|---|---|---|---|---|---|---|---|---|
| 材料 | | 復核 | 謝永林 | 2022.05.17 | 日期 | 2022.08.08 | | |
| 顏色 | JMQ213457(三塗) | 批准 | 胡哥 | | 圖號 | CW-PLBG06aYL | | |


EG-DWG3

美特鋁質 有限公司
MIDI Aluminium Fabricator Ltd.

| 使用位置 |
| --- |
| J853-SD-CW-4305 |

數據表見: CW-PLBG06aY(2)
大樣圖見: CW-PLBG06aY

| 工程號 | J853 | 地盤 | 延坪道住宅 |
| --- | --- | --- | --- |

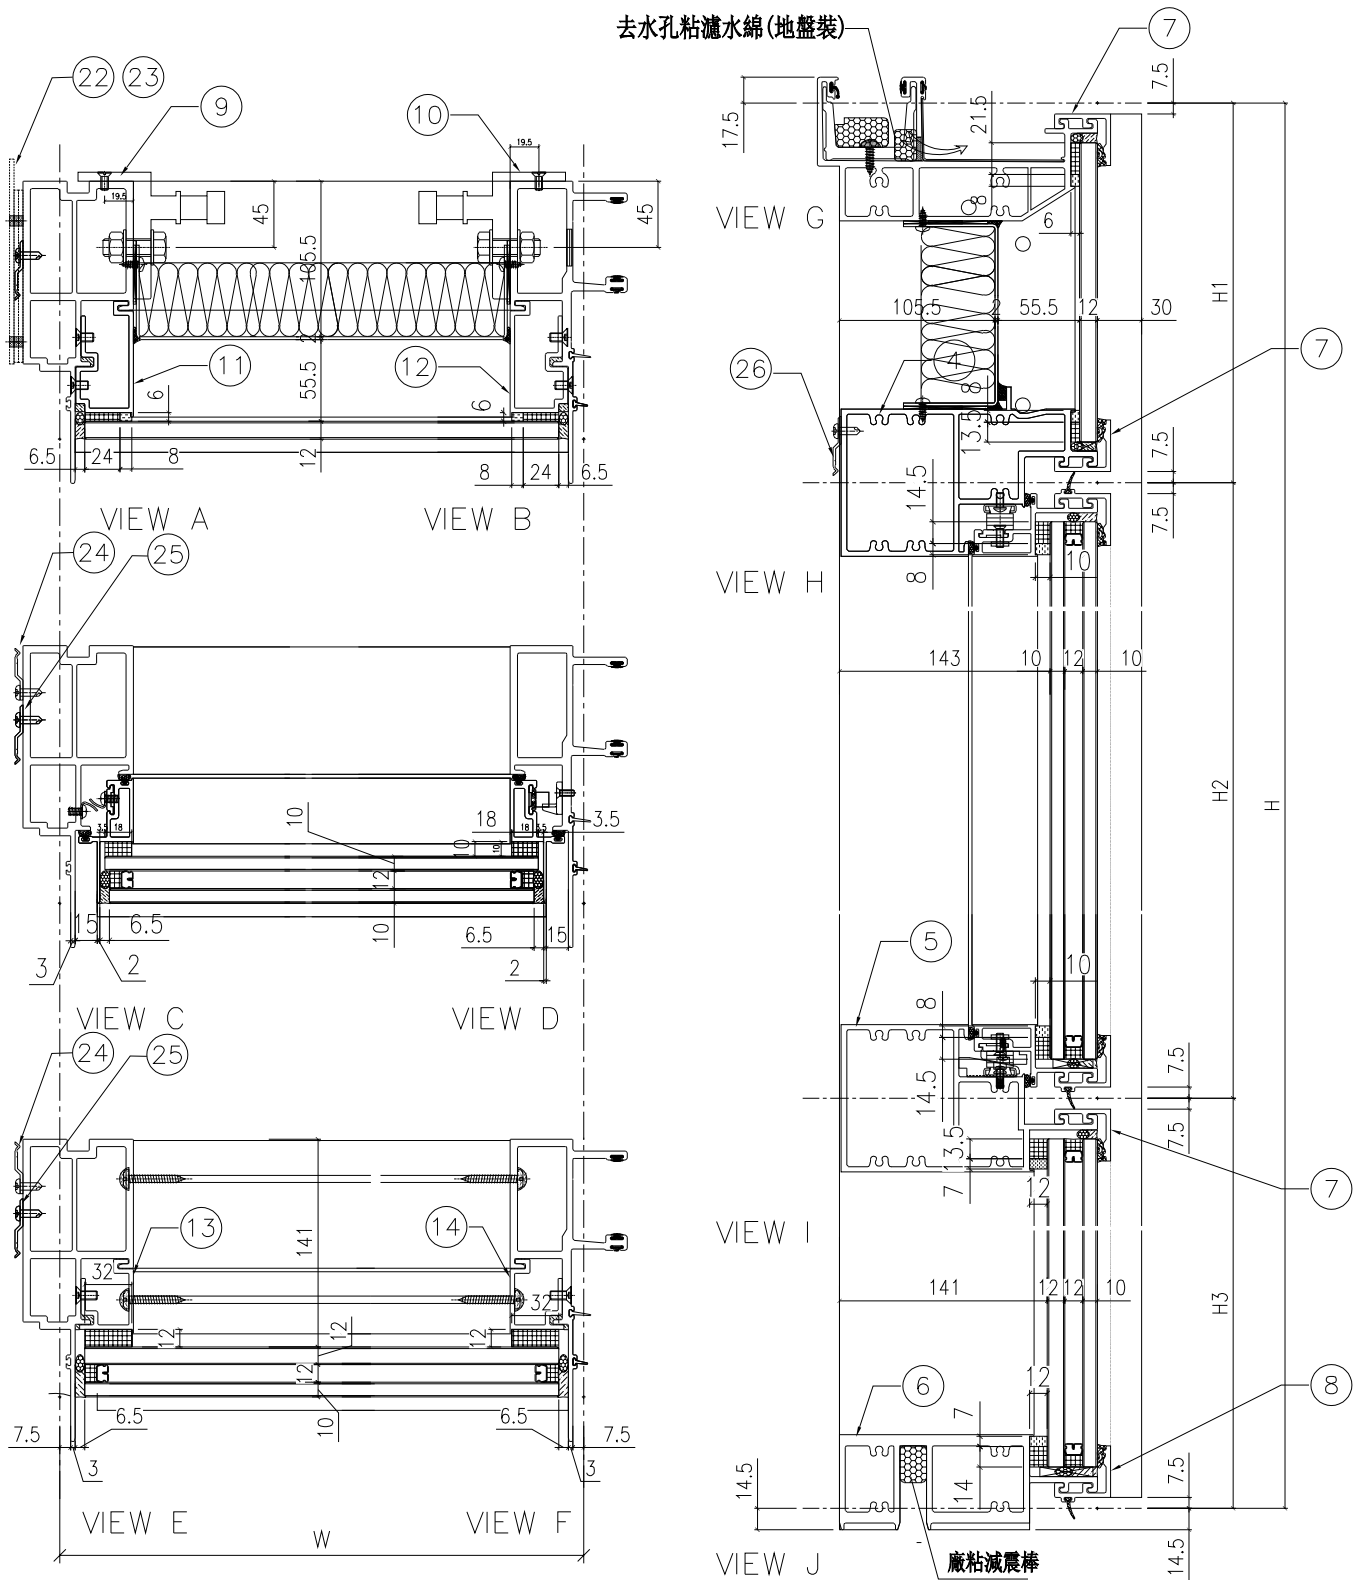


| 名稱 | 單元組裝圖 | 制圖 | 付吉寧 | 2022.05.05 | 修改 | 新增 | | |
| --- | --- | --- | --- | --- | --- | --- | --- | --- |
| 材料 | | 復核 | 謝永林 | 2022.05.17 | 日期 | 2022.08.08 | | |
| 顏色 | JMQ213457(三塗) | 批准 | 胡哥 | | 圖號 | CW-PLBG06aY(1) | | |

EG-DWG3

美特鋁質 有限公司
MIDI Aluminium Fabricator Ltd.

| 使用位置 |
| --- |
| J853-SD-CW-4305 |

依據EI-4878 修改邊企Z字碼型號
原圖號UN-03-02，改為UN-01

組裝圖見: CW-PLBG06aY(1)
大樣圖見: CW-PLBG06aY

| 工程號 | J853 | 地盤 | 延坪道住宅 |
| --- | --- | --- | --- |

| 分格W | 分格H | 分格H1 | 分格H2 | 分格H3 | | |
| --- | --- | --- | --- | --- | --- | --- |
| 600 | 3300 | 957.5 | 1630 | 712.5 | | |
| | | | | | | |
| 序號 | 名稱 | 加工圖號 | 數量 | 長度 | 備註 | 模號 |
| 1 | 生邊企 | X85976-07cL | 1 | 3307 | | X85976 |
| 2 | 生公企 | X85973-03c | 1 | 3307 | | X85973 |
| 3 | 頂橫 | X85982-03R-06 | 1 | 617.5 | | X85982 |
| 4 | 上梗下生中橫 | X85984-03L-06 | 1 | 577 | | X85984 |
| 5 | 上生下梗中橫 | X85985-03L-06 | 1 | 577 | | X85985 |
| 6 | 底橫 | X85981-03-06 | 1 | 577 | | X85981 |
| 7 | 扣蓋（頂） | X85989-03-06 | 3 | 578 | | X85989 |
| 8 | 扣蓋（底） | X85988-03-06 | 1 | 578 | | X85988 |
| 9 | 掛碼 | KM-GM01 | 1 | 200 | | X85998 |
| 10 | 掛碼 | KM-GM02 | 1 | 200 | | X85998 |
| 11 | 單玻骨 | UN-BM2 | 1 | 862.5 | | X85987 |
| 12 | 單玻骨 | UN-BM2R | 1 | 862.5 | | X85987 |
| 13 | 雙玻骨 | UN-DM2 | 1 | 611.5 | | X85990 |
| 14 | 雙玻骨 | UN-DM2R | 1 | 611.5 | | X85990 |
| 22 | 擋水巴 | SS-04 | 2 | 112 | | 3mm鋁板 |
| 23 | 擋水巴 | SS-05 | 1 | 139 | | 3mm鋁板 |
| 24 | Z字碼 | UN-Z02 | 8 | 50 | | |
| 25 | Z字碼 | UN-Z01 | 11 | 50 | | |
| 26 | Z字碼 | UN-Z01 | 2 | 50 | | |
| | | | | | | |
| | | | | | | |

| 配件清單名稱 | 顏色 | 數量 | 備注 |
| --- | --- | --- | --- |
| #10x5/8"圓頭鋼牙 | A4-70 | 16 | 修背板用(300mmC/C) |
| #14x1-1/2"圓頭鋼牙 | A4-70 | 40 | 修橫料 |
| M6x12mm平頭機絲 | A4-70 | 12 | 修企料單玻璃骨 |
| M6x12mm平頭機絲 | A4-70 | 6 | 修企料雙玻璃骨 |
| M5x12mm平頭機絲 | A4-70 | 4 | 固定掛碼到企料上 |
| M12x40mm六角螺栓 | A4-70 | 4 | 企料鋁碼用(配1螺母,1平介,1彈介) |
| M5x12mm圓頭綱絲 | A4-70 | 0 | 修套心 |
| 3/16x5/8"圓頭機絲 | A4-70 | 10 | 修扇撐於玉上(5粒/只) |
| 3/16"x1/4"平頭機絲 | A4-70 | 4 | 修加力巴 |
| 3/16x3/8"圓頭機絲 | A4-70 | 10 | 修扇撐於框上 |
| 3/16x1/2"圓頭機絲 | A4-70 | 16 | 用於收扣碼 |
| 3/16x1/2"圓頭機絲 | A4-70 | 1 | 窗占用 |
| 3/16x3/8"平頭機絲 | A4-70 | 16 | 組裝窗玉用 |

| 配件清單名稱 | 顏色 | 數量 | 備注 |
| --- | --- | --- | --- |
| 3/16x1/2"平頭機絲 | A4-70 | 12 | 修夾巴,3粒/支 |
| M5x12mm平頭機絲 | A4-70 | 8 | 修攔河槽及鋁角 |
| 2022-SH16"東城產扇撐(左) | 304不鏽鋼 | 1 | SH生窗用 |
| 2022-SH16"東城產扇撐(右) | 304不鏽鋼 | 1 | SH生窗用 |
| 853-CZ1窗占 | 黑色 | 1 | SH窗1只/玉 |
| 853-CZ2窗占 | 黑色 | 1 | SH窗1只/玉 |
| TC903扣碼 | 不鏽鋼 | 4 | SH窗4個 |
| 837-CWH-K2 | 不鏽鋼 | 4 | SH窗4個 |
| 駿華T004鎖扣(夾巴) | 鋅合金 | 4 | SH4個/窗 |
| 駿華J047鎖點(13mm高) | 304不鏽鋼 | 4 | SH4個/窗 |
| 2026-010A(無蓋) | JMQ213457(三塗) | 1 | SH窗用(1只/窗) |
| #10x5/8"圓頭鋼牙 | A4-70 | 22 | 修Z字碼 |
| #10x5/8"圓頭鋼牙 | A4-70 | 20 | 2只/窗(修Z字碼) |

| 名稱 | 單元組裝圖 | 制圖 | 付吉寧 | 2022.05.05 | 修改 | 新增 | | |
| --- | --- | --- | --- | --- | --- | --- | --- | --- |
| 材料 | | 復核 | 謝永林 | 2022.05.17 | 日期 | 2022.08.08 | | |
| 顏色 | JMQ213457(三塗) | 批准 | 胡哥 | | 圖號 | CW-PLBG06aY(2) | | |

EG-DWG3


美特鋁質 有限公司
MIDI Aluminium Fabricator Ltd.

| 工程號 | J853 | 地盤 | 延坪道住宅 |
|---|---|---|---|

數據表見: CW-PTBG16aL(2)


節點圖見: CW-PTBG16aL(1)


| 圖號 | 層數 | 數量 | 總數 | 樓層 | 使用位置 |
|---|---|---|---|---|---|
| CW-PTBG16aL | 1 | 1 | 1 | 5F | J853-SD-CW-4304A |

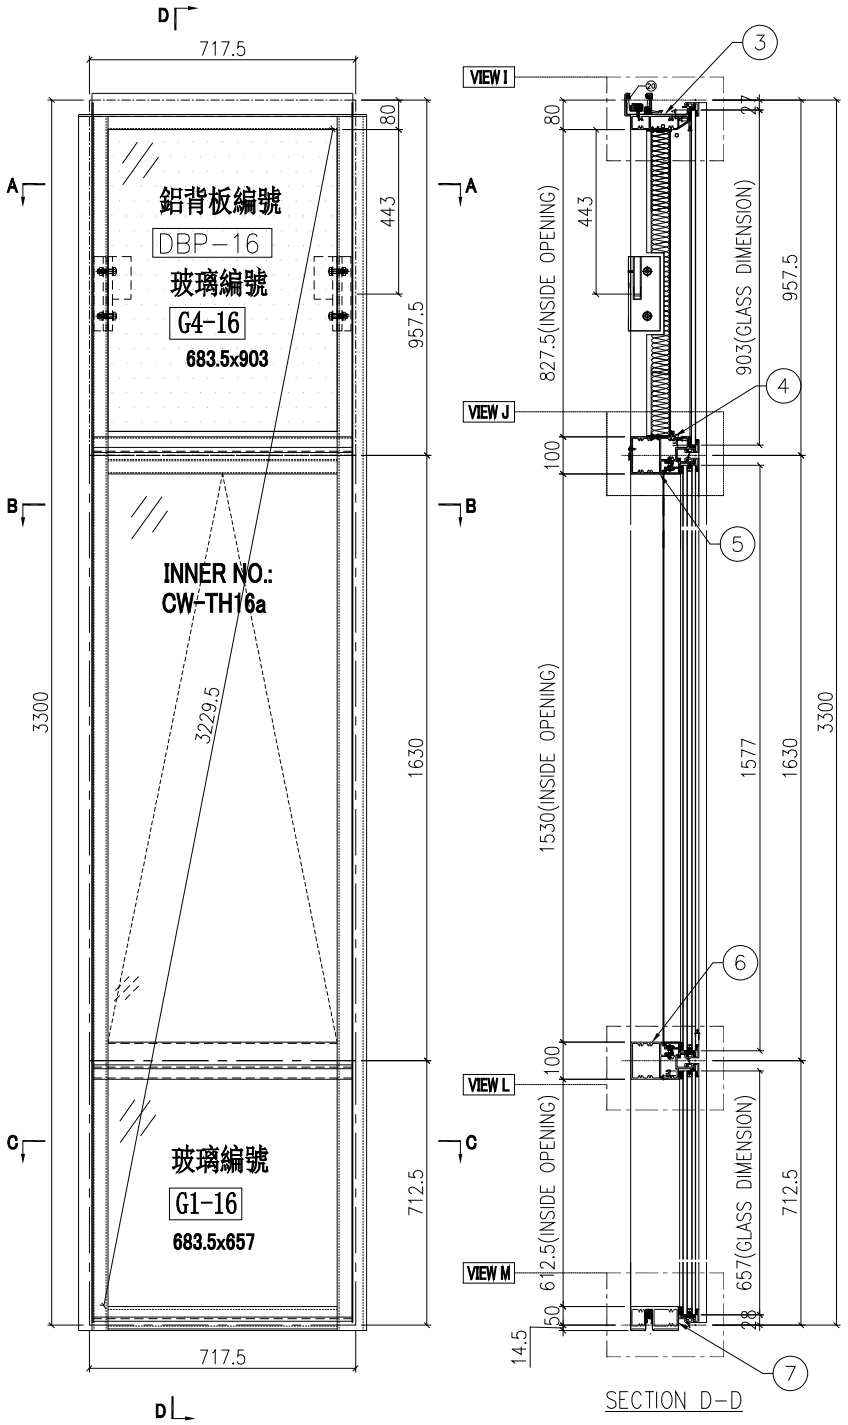






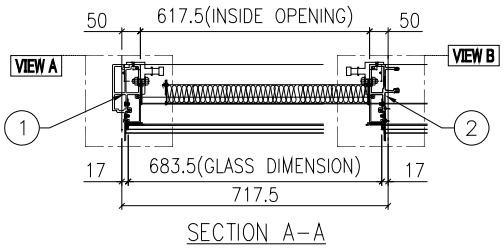

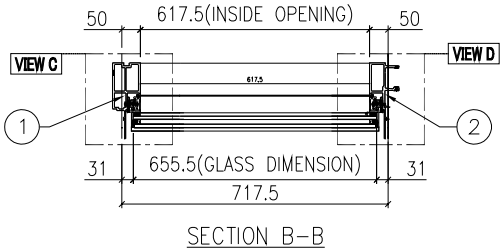
| 名稱 | 單元組裝圖 | 制圖 | 付吉寧 | 2022.05.05 | 修改 | 新增 | | |
|---|---|---|---|---|---|---|---|---|
| 材料 | | 復核 | 謝永林 | 2022.05.17 | 日期 | 2022.08.08 | | |
| 顏色 | JMQ213457(三塗) | 批准 | 胡哥 | | 圖號 | CW-PTBG16aL | | |

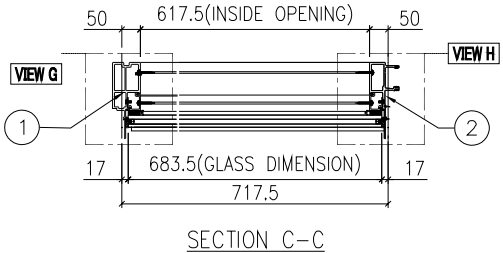EG-DWG3


美特鋁質 有限公司
MIDI Aluminium Fabricator Ltd.

| 使用位置 |
| --- |
| J853-SD-CW-4304A |

數據表見: CW-PTBG16aL(2)

大樣圖見: CW-PTBG16aL

| 工程號 | J853 | 地盤 | 延坪道住宅 |
| --- | --- | --- | --- |

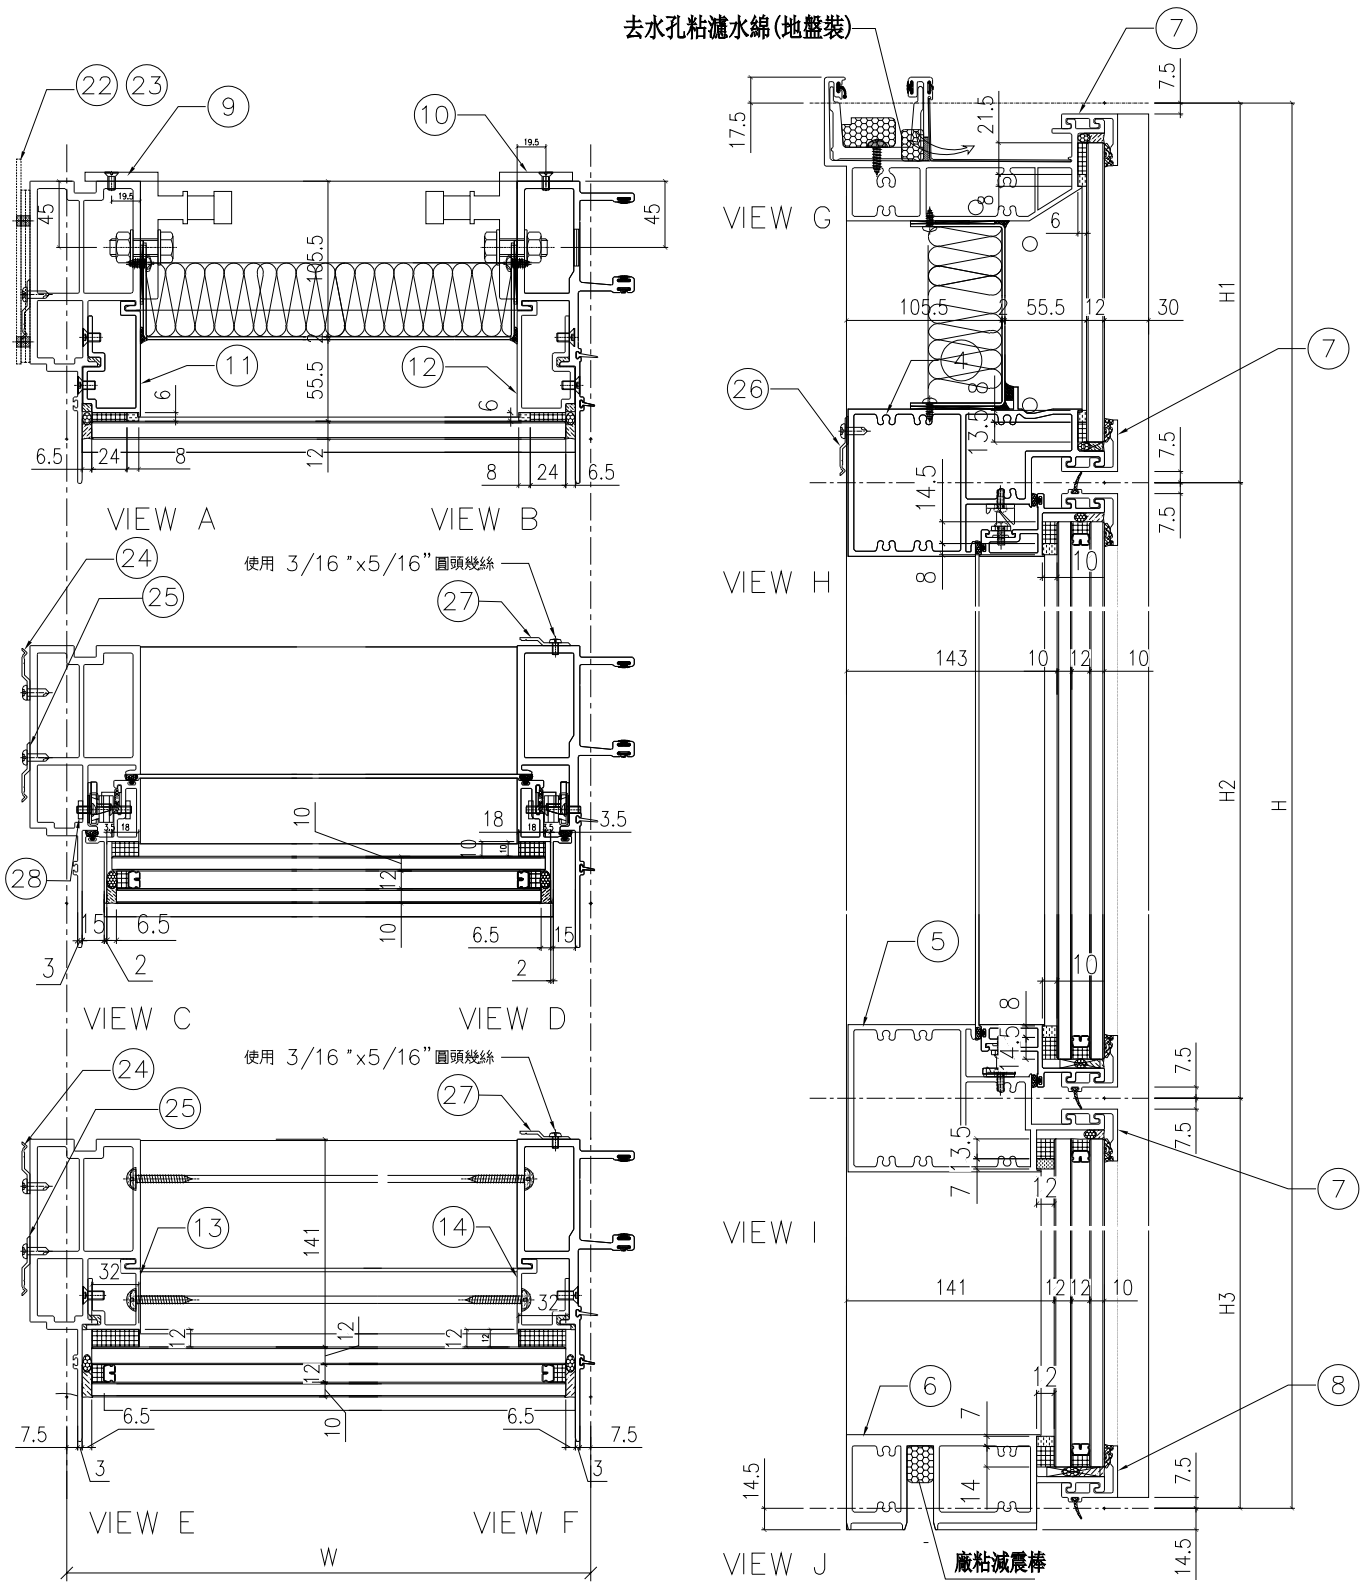


| 名稱 | 單元組裝圖 | 制圖 | 付吉寧 | 2022.05.05 | 修改 | 新增 | | |
| --- | --- | --- | --- | --- | --- | --- | --- | --- |
| 材料 | | 復核 | 謝永林 | 2022.05.17 | 日期 | 2022.08.08 | | |
| 顏色 | JMQ213457(三塗) | 批准 | 胡哥 | | 圖號 | CW-PTBG16aL(1) | | |

EG-DWG3

美特鋁質 有限公司
MIDI Aluminium Fabricator Ltd.

| 使用位置 |
|---|
| J853-SD-CW-4304A |

數據表見: CW-PTBG16aL(1)
大樣圖見: CW-PTBG16aL

| 工程號 | J853 | 地盤 | 延坪道住宅 |
|---|---|---|---|

| 分格W | 分格H | 分格H1 | 分格H2 | 分格H3 | | |
|---|---|---|---|---|---|---|
| 717.5 | 3300 | 957.5 | 1630 | 712.5 | | |
| | | | | | | |
| 序號 | 名稱 | 加工圖號 | 數量 | 長度 | 備註 | 模號 |
| 1 | 生邊企 | X85976-01cF | 1 | 3307 | | X85976 |
| 2 | 生公企 | X85973-01cZ | 1 | 3307 | | X85973 |
| 3 | 頂橫 | X85982-03R-16 | 1 | 735 | | X85982 |
| 4 | 上梗下生中橫 | X85984-03-16 | 1 | 694.5 | | X85984 |
| 5 | 上生下梗中橫 | X85985-03-16 | 1 | 694.5 | | X85985 |
| 6 | 底橫 | X85981-03-16 | 1 | 694.5 | | X85981 |
| 7 | 扣蓋（頂） | X85989-03-16 | 3 | 695.5 | | X85989 |
| 8 | 扣蓋（底） | X85988-03-16 | 1 | 695.5 | | X85988 |
| 9 | 掛碼 | KM-GM01 | 1 | 200 | | X85998 |
| 10 | 掛碼 | KM-GM02 | 1 | 200 | | X85998 |
| 11 | 單玻骨 | UN-BM2 | 1 | 862.5 | | X85987 |
| 12 | 單玻骨 | UN-BM2R | 1 | 862.5 | | X85987 |
| 13 | 雙玻骨 | UN-DM2 | 1 | 611.5 | | X85990 |
| 14 | 雙玻骨 | UN-DM2R | 1 | 611.5 | | X85990 |
| 22 | 擋水巴 | SS-04 | 2 | 112 | | 3mm鋁板 |
| 23 | 擋水巴 | SS-05 | 1 | 139 | | 3mm鋁板 |
| 24 | Z字碼 | UN-Z02 | 8 | 50 | | |
| 25 | Z字碼 | UN-Z01 | 11 | 50 | | |
| 26 | Z字碼 | UN-Z01 | 2 | 50 | | |
| 27 | Z字碼 | UN-Z04 | 8 | 50 | | |
| 28 | 24″扇撐加力巴 | SS-03 | 1 | 582 | | |
| | | | | | | |
| | | | | | | |

| 配件清單名稱 | 顏色 | 數量 | 備注 | 配件清單名稱 | 顏色 | 數量 | 備注 |
|---|---|---|---|---|---|---|---|
| #10x5/8"圓頭鋼牙 | A4-70 | 14 | 修背板用(300mmC/C) | 3/16x1/2"平頭機絲 | A4-70 | 24 | 修夾巴,3粒/支 |
| #14x1-1/2"圓頭鋼牙 | A4-70 | 40 | 修橫料 | M5x12mm平頭機絲 | A4-70 | 8 | 修攔河槽及鋁角 |
| M6x12mm平頭機絲 | A4-70 | 12 | 修企料單玻璃骨 | 2021-AA 24"東城產扇撐 | 304不鏽鋼 | 2 | TH生窗用 |
| M6x12mm平頭機絲 | A4-70 | 6 | 修企料雙玻璃骨 | 2031-G(帶鑰匙)10"限位撐 | 304不鏽鋼 | 2 | TH窗用(2只/窗) |
| M5x12mm平頭機絲 | A4-70 | 4 | 固定掛碼到企料上 | 東城202-18轉角器 | 鋅合金 | 2 | TH窗用(2只/窗) |
| M12x40mm六角螺栓 | A4-70 | 4 | 企料鋁碼用(配1螺母,1平介,1彈介) | 853-CZ1窗占 | 黑色 | 2 | TH窗1只/玉 |
| M5x12mm圓頭綱絲 | A4-70 | 0 | 修套心 | 853-CZ2窗占 | 黑色 | 2 | TH窗1只/玉 |
| 3/16x5/8"圓頭機絲 | A4-70 | 8 | 修扇撐於玉上(5粒/只) | 俊華J076A(大)/J077A(小)扣碼 | 不鏽鋼 | 2 | TH窗用(2組/窗) |
| 3/16"x1/4"平頭機絲 | A4-70 | 4 | 修加力巴 | 駿華T004鎖扣(夾巴) | 鋅合金 | 8 | TH6個/窗 |
| 3/16x3/8"圓頭機絲 | A4-70 | 10 | 修扇撐於框上 | 東成鎖點202-06(12.5mm高) | 304不鏽鋼 | 6 | TH4個/窗(企料用) |
| 3/16x3/8"圓頭機絲 | A4-70 | 8 | 修限位撐 | 俊華J047鎖點 (14.5mm高) | 304不鏽鋼 | 2 | TH2個/窗(橫料用) |
| 3/16x1/2"圓頭機絲 | A4-70 | 8 | 用於收扣碼 | 2026-010A(無蓋) | JMQ213457(三塗) | 1 | TH窗用(1只/窗) |
| 3/16x1/2"圓頭機絲 | A4-70 | 4 | 窗占用 | #10x5/8"圓頭鋼牙 | A4-70 | 22 | 修Z字碼 |
| 3/16x3/8"平頭機絲 | A4-70 | 16 | 組裝窗玉用 | #10x5/8"圓頭鋼牙 | A4-70 | 22 | 2只/窗(修Z字碼) |

| 名稱 | 單元組裝圖 | 制圖 | 付吉寧 | 2022.05.05 | 修改 | 新增 | | |
|---|---|---|---|---|---|---|---|---|
| 材料 | | 復核 | 謝永林 | 2022.05.17 | 日期 | 2022.08.08 | | |
| 顏色 | JMQ213457(三塗) | 批准 | 胡哥 | | 圖號 | CW-PTBG16aL(2) | | |

EG-DWG3


美特鋁質 有限公司
MIDI Aluminium Fabricator Ltd.


| 工程號 | J853 | 地盤 | 延坪道住宅 |
|---|---|---|---|

數據表見: CW-PLMG05aL(2)


節點圖見: CW-PLMG05aL(1)

| 圖號 | 層數 | 數量 | 總數 | 樓層 | 使用位置 |
|---|---|---|---|---|---|
| CW-PLMG05aL | 1 | 1 | 1 | 5F | J853-SD-CW-4305 |

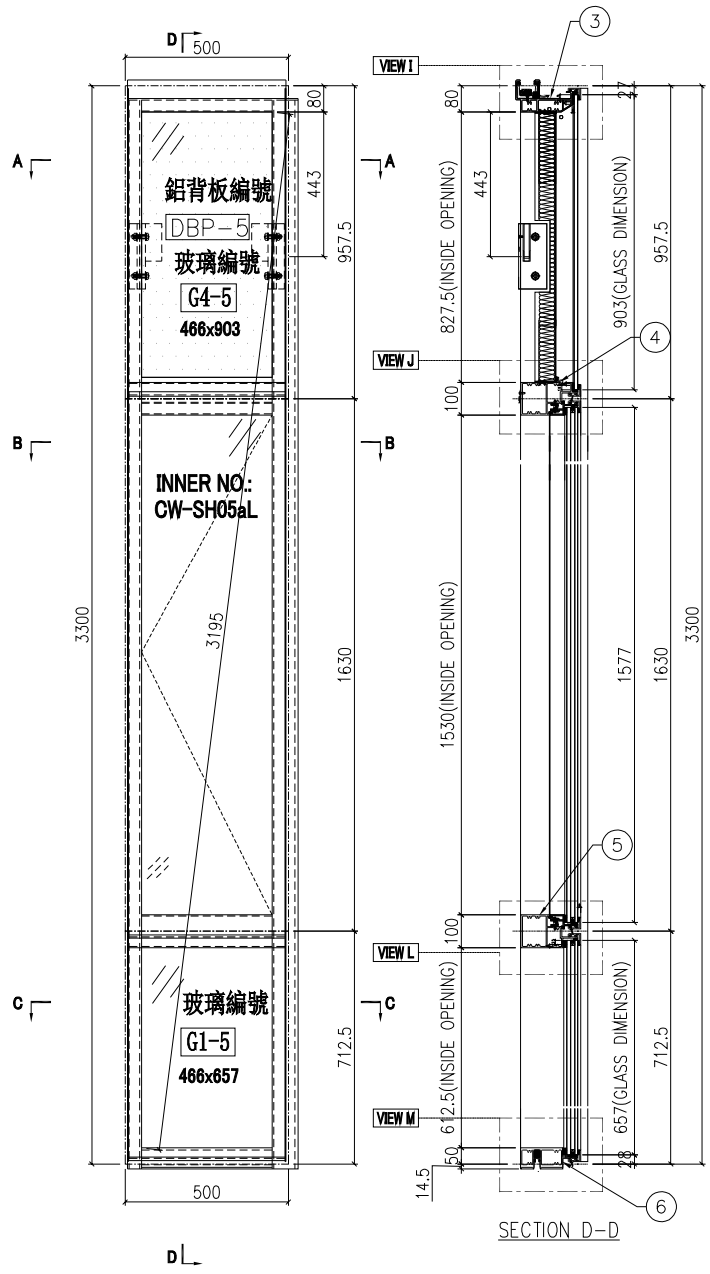


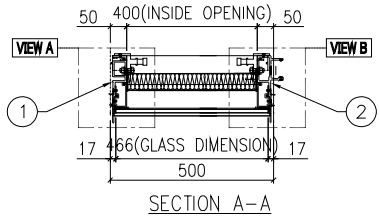SECTION A-A

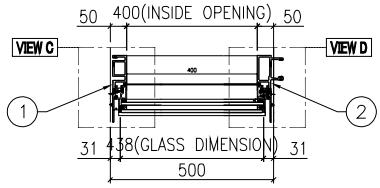

SECTION B-B

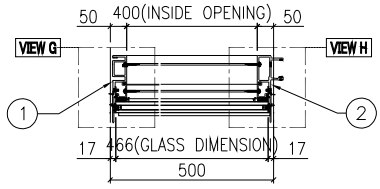

SECTION C-C

| 名稱 | 單元組裝圖 | 制圖 | 付吉寧 | 2022.05.05 | 修改 | 新增 | | |
|---|---|---|---|---|---|---|---|---|
| 材料 | | 復核 | 謝永林 | 2022.05.17 | 日期 | 2022.08.08 | | |
| 顏色 | JMQ213457(三塗) | 批准 | 胡哥 | | 圖號 | CW-PLMG05aL | | |


EG－DWG3

美特鋁質 有限公司
MIDI Aluminium Fabricator Ltd.

| 工程號 | J853 | 地盤 | 延坪道住宅 |
|---|---|---|---|

| 使用位置 |
|---|
| J853－SD－CW－4305 |

| 數據表見: CW－PLMG05aL(2) |
|---|
| 大樣圖見: CW－PLMG05aL |

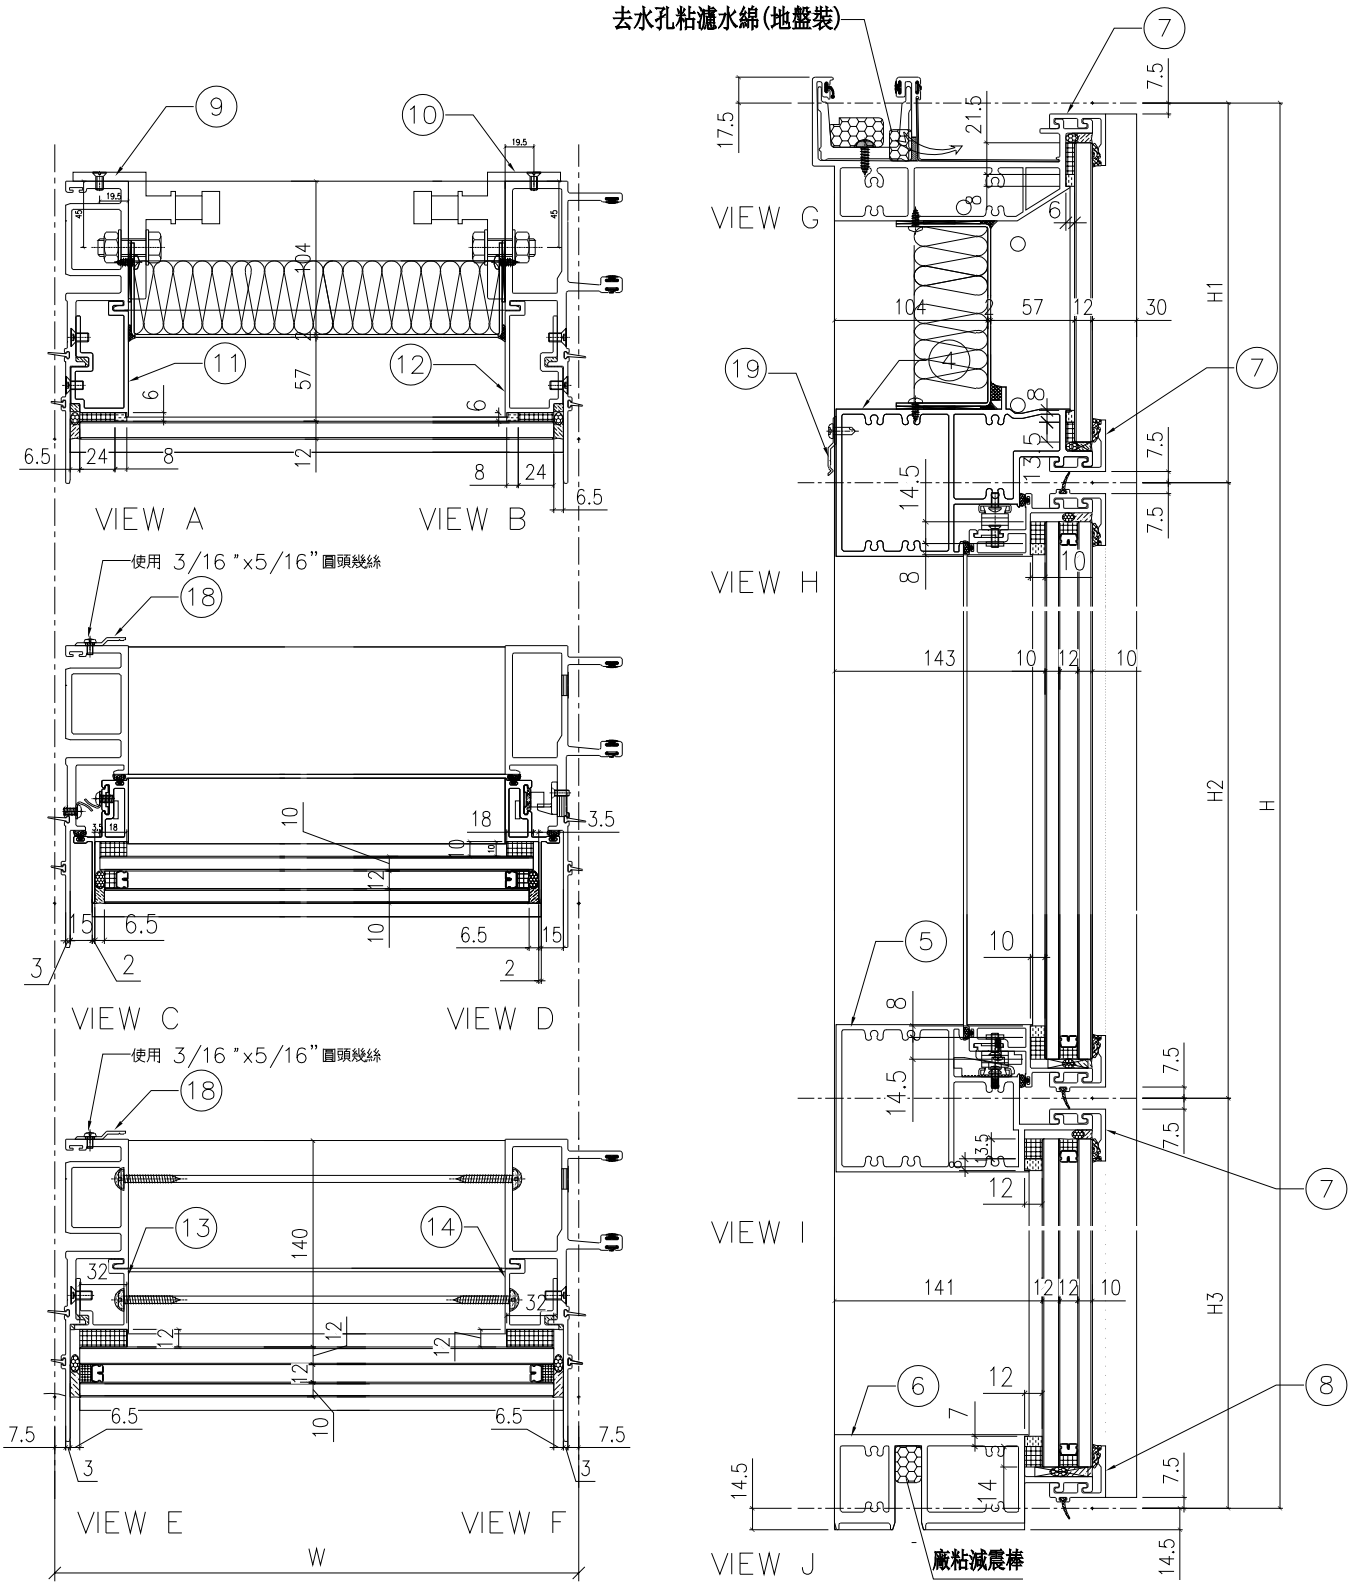


| 名稱 | 單元組裝圖 | 制圖 | 付吉寧 | 2022.05.05 | 修改 | 新增 | | |
|---|---|---|---|---|---|---|---|---|
| 材料 | | 復核 | 謝永林 | 2022.05.17 | 日期 | 2022.08.08 | | |
| 顏色 | JMQ213457(三塗) | 批准 | 胡哥 | | 圖號 | CW－PLMG05aL(1) | | |

EG-DWG3

美特鋁質 有限公司
MIDI Aluminium Fabricator Ltd.

| 工程號 | J853 | 地盤 | 延坪道住宅 |
|---|---|---|---|

使用位置
J853-SD-CW-4305

節點圖見: CW-PLMG05aL(1)
大樣圖見: CW-PLMG05aL

| 分格W | 分格H | 分格H1 | 分格H2 | 分格H3 | | |
|---|---|---|---|---|---|---|
| 500 | 3300 | 957.5 | 1630 | 712.5 | | |
| | | | | | | |
| 序號 | 名稱 | 加工圖號 | 數量 | 長度 | 備註 | 模號 |
| 1 | 生母企 | X85974-05c | 1 | 3307 | | X85974 |
| 2 | 生公企 | X85973-03c | 1 | 3307 | | X85973 |
| 3 | 頂橫 | X85982-03W-05 | 1 | 485 | | X85982 |
| 4 | 上梗下生中橫 | X85984-03L-05 | 1 | 477 | | X85984 |
| 5 | 上生下梗中橫 | X85985-03L-05 | 1 | 477 | | X85985 |
| 6 | 底橫 | X85981-03-05 | 1 | 477 | | X85981 |
| 7 | 扣蓋（頂） | X85989-03-05 | 3 | 478 | | X85989 |
| 8 | 扣蓋（底） | X85988-03-05 | 1 | 478 | | X85988 |
| 9 | 掛碼 | KM-GM01 | 1 | 200 | | X85998 |
| 10 | 掛碼 | KM-GM02 | 1 | 200 | | X85998 |
| 11 | 單玻骨 | UN-BM2 | 1 | 862.5 | | X85987 |
| 12 | 單玻骨 | UN-BM2R | 1 | 862.5 | | X85987 |
| 13 | 雙玻骨 | UN-DM2 | 1 | 611.5 | | X85990 |
| 14 | 雙玻骨 | UN-DM2R | 1 | 611.5 | | X85990 |
| 18 | Z字碼 | UN-Z04 | 8 | 50 | | |
| 19 | Z字碼 | UN-Z01 | 2 | 50 | | |
| | | | | | | |
| | | | | | | |

| 配件清單名稱 | 顏色 | 數量 | 備注 | 配件清單名稱 | 顏色 | 數量 | 備注 |
|---|---|---|---|---|---|---|---|
| #10x5/8"圓頭鋼牙 | A4-70 | 16 | 修背板用(300mmC/C) | 3/16x1/2"平頭機絲 | A4-70 | 12 | 修夾巴,3粒/支 |
| #14x1-1/2"圓頭鋼牙 | A4-70 | 40 | 修橫料 | M5x12mm平頭機絲 | A4-70 | 8 | 修攔河槽及鋁角 |
| M6x12mm平頭機絲 | A4-70 | 12 | 修企料單玻璃骨 | 2022-SH16"東城產扇撐(左) | 304不鏽鋼 | 1 | SH生窗用 |
| M6x12mm平頭機絲 | A4-70 | 6 | 修企料雙玻璃骨 | 2022-SH16"東城產扇撐(右) | 304不鏽鋼 | 1 | SH生窗用 |
| M5x12mm平頭機絲 | A4-70 | 4 | 固定掛碼到企料上 | 853-CZ1窗占 | 黑色 | 1 | SH窗1只/玉 |
| M12x40mm六角螺栓 | A4-70 | 4 | 企料鋁碼用(配1螺母,1平介,1彈介) | 853-CZ2窗占 | 黑色 | 1 | SH窗1只/玉 |
| M5x12mm圓頭綢絲 | A4-70 | 0 | 修套心 | TC903扣碼 | 不鏽鋼 | 4 | SH窗4個 |
| 3/16x5/8"圓頭機絲 | A4-70 | 10 | 修扇撐於玉上(5粒/只) | 837-CWH-K2 | 不鏽鋼 | 4 | SH窗4個 |
| 3/16"x1/4"平頭機絲 | A4-70 | 4 | 修加力巴 | 駿華T004鎖扣(夾巴) | 鋅合金 | 4 | SH4個/窗 |
| 3/16x3/8"圓頭機絲 | A4-70 | 10 | 修扇撐於框上 | 駿華J047鎖點(13mm高) | 304不鏽鋼 | 4 | SH4個/窗 |
| 3/16x1/2"圓頭機絲 | A4-70 | 16 | 用於收扣碼 | 2026-010A(無蓋) | JMQ213457(二塗) | 1 | SH窗用(1只/窗) |
| 3/16x1/2"圓頭機絲 | A4-70 | 2 | 窗占用 | 3/16"x5/16"圓頭幾絲 | A4-70 | 16 | 2粒/個(修Z字碼) |
| 3/16x3/8"平頭機絲 | A4-70 | 16 | 組裝窗玉用 | #10x5/8"圓頭鋼牙 | A4-70 | 15 | 修Z字碼 |

| 名稱 | 數據表 | 制圖 | 付吉寧 | 2022.05.05 | 修改 | 新增 | | |
|---|---|---|---|---|---|---|---|---|
| 材料 | | 復核 | 謝永林 | 2022.05.17 | 日期 | 2022.08.08 | | |
| 顏色 | JMQ213457(三塗) | 批准 | 胡哥 | | 圖號 | CW-PLMG05aL(2) | | |

EG-DWG3


美特鋁質 有限公司
MIDI Aluminium Fabricator Ltd.


| 工程號 | J853 | 地盤 | 延坪道住宅 |
|---|---|---|---|

數據表見: CW-PRMG05aL(2)


節點圖見: CW-PRMG05aL(1)

| 圖號 | 層數 | 數量 | 總數 | 樓層 | 使用位置 |
|---|---|---|---|---|---|
| CW-PRMG05aL | 1 | 1 | 1 | 5F | J853-SD-CW-4304 |

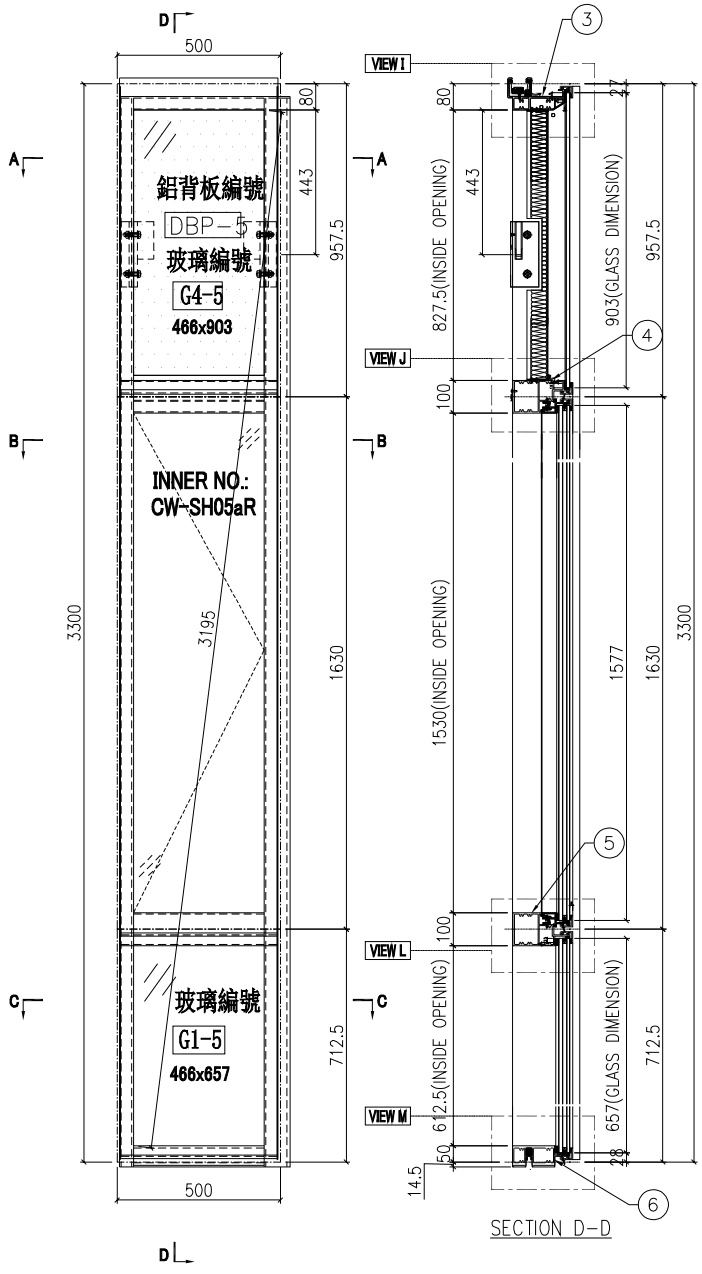


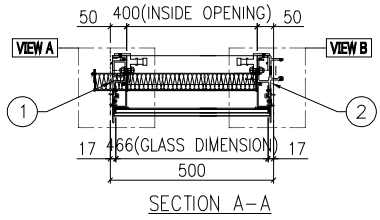SECTION A-A

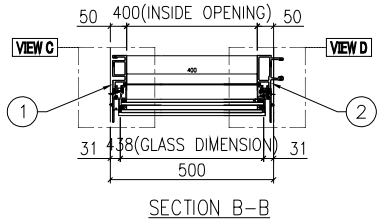

SECTION B-B

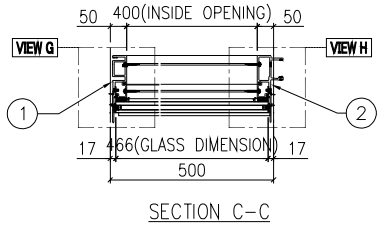


SECTION C-C

| 名稱 | 單元組裝圖 | 制圖 | 付吉寧 | 2022.05.05 | 修改 | 新增 | | |
|---|---|---|---|---|---|---|---|---|
| 材料 | | 復核 | 謝永林 | 2022.05.17 | 日期 | 2022.08.08 | | |
| 顏色 | JMQ213457(三塗) | 批准 | 胡哥 | | 圖號 | CW-PRMG05aL | | |

EG－DWG3

| 美特鋁質 有限公司 MIDI Aluminium Fabricator Ltd. | 使用位置 | 數據表見: CW－PRMG05aL(2) |
|---|---|---|
| | J853－SD－CW－4304 | 大樣圖見: CW－PRMG05aL |

| 工程號 | J853 | 地盤 | 延坪道住宅 |
|---|---|---|---|

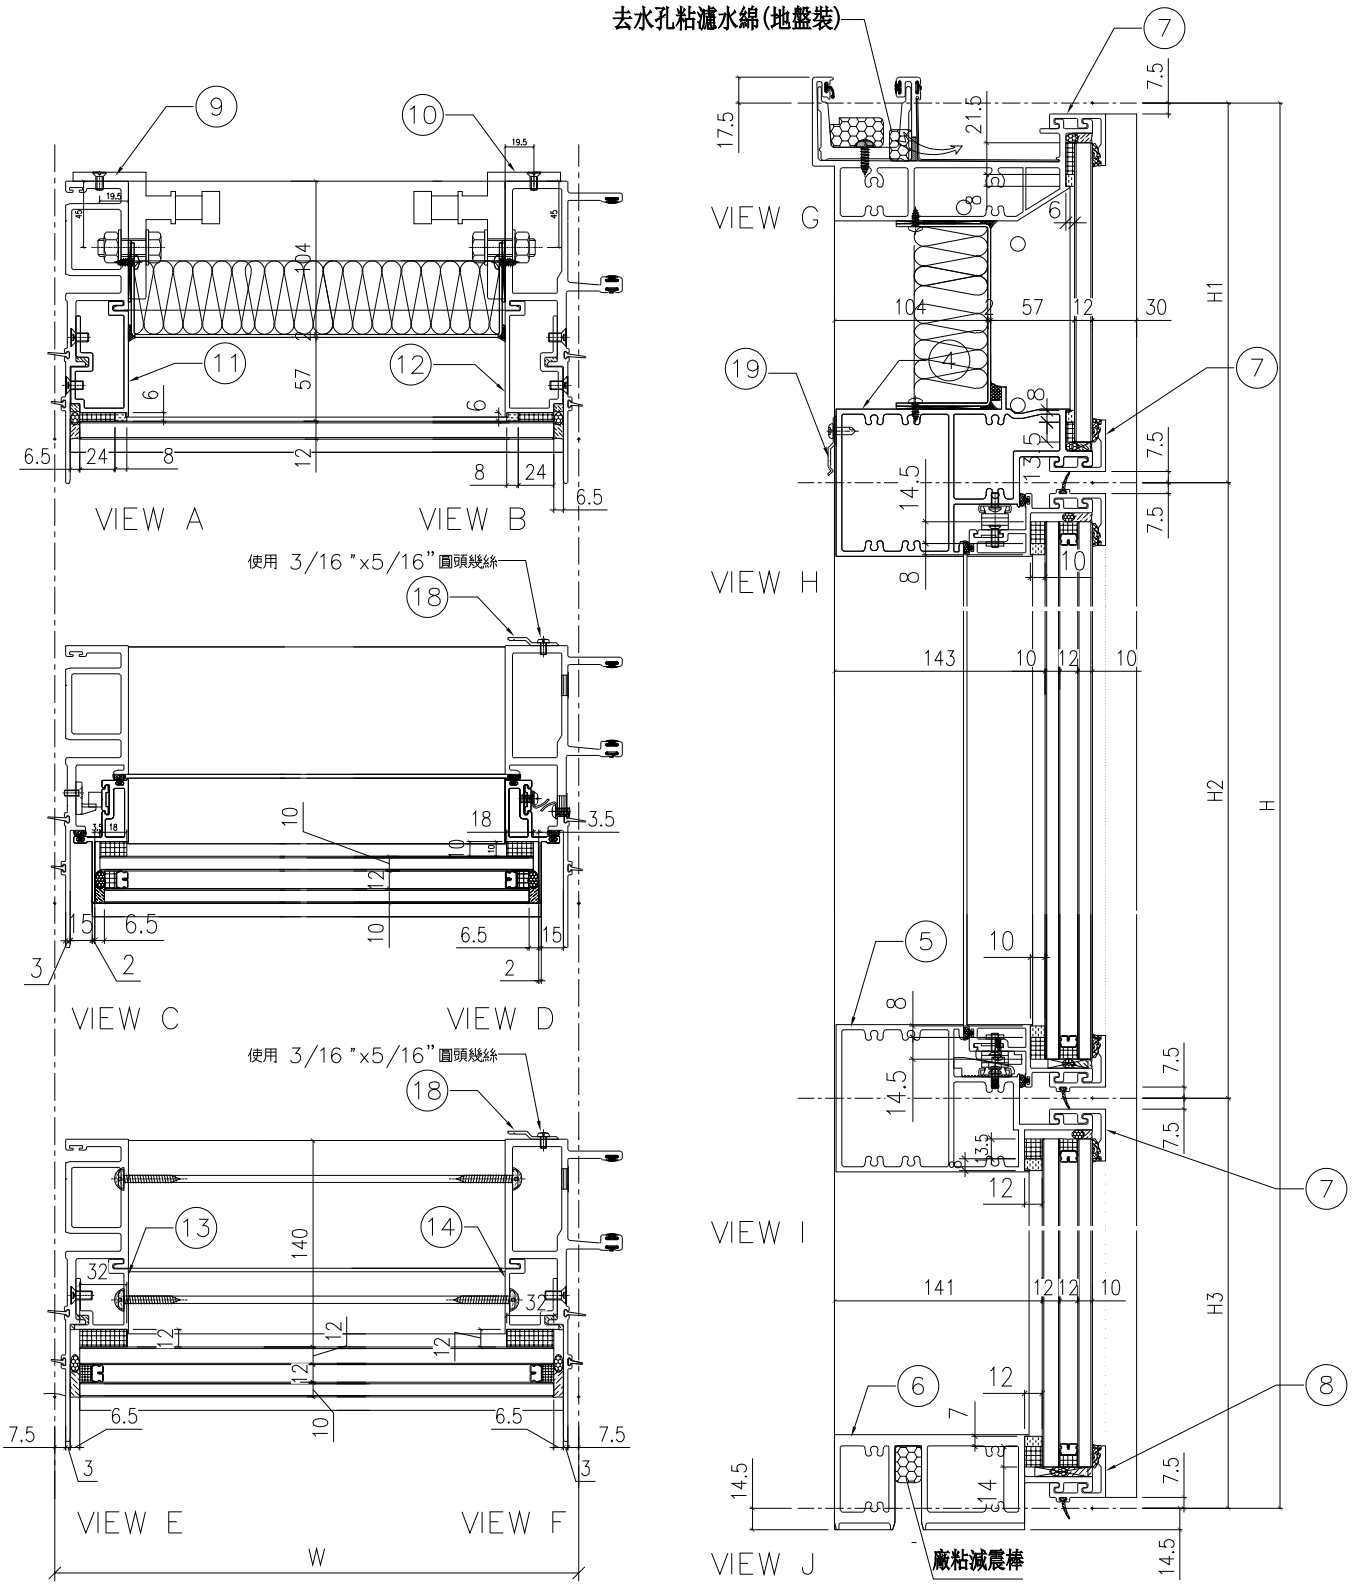


| 名稱 | 單元組裝圖 | 制圖 | 付吉寧 | 2022.05.05 | 修改 | 新增 | | |
|---|---|---|---|---|---|---|---|---|
| 材料 | | 復核 | 謝永林 | 2022.05.17 | 日期 | 2022.08.08 | | |
| 顏色 | JMQ213457(三塗) | 批准 | 胡哥 | | 圖號 | CW－PRMG05aL(1) | | |

EG-DWG3

美特鋁質 有限公司
MIDI Aluminium Fabricator Ltd.

使用位置
J853-SD-CW-4304

節點圖見: CW-PRMG05aL(1)
大樣圖見: CW-PRMG05aL

| 工程號 | J853 | 地盤 | 延坪道住宅 |
|---|---|---|---|

| 分格W | 分格H | 分格H1 | 分格H2 | 分格H3 | | |
|---|---|---|---|---|---|---|
| 500 | 3300 | 957.5 | 1630 | 712.5 | | |
| | | | | | | |
| 序號 | 名稱 | 加工圖號 | 數量 | 長度 | 備註 | 模號 |
| 1 | 生母企 | X85974-03c | 1 | 3307 | | X85974 |
| 2 | 生公企 | X85973-03cY | 1 | 3307 | | X85973 |
| 3 | 頂橫 | X85982-03W-05 | 1 | 485 | | X85982 |
| 4 | 上梗下生中橫 | X85984-03R-05 | 1 | 477 | | X85984 |
| 5 | 上生下梗中橫 | X85985-03R-05 | 1 | 477 | | X85985 |
| 6 | 底橫 | X85981-03-05 | 1 | 477 | | X85981 |
| 7 | 扣蓋（頂） | X85989-03-05 | 3 | 478 | | X85989 |
| 8 | 扣蓋（底） | X85988-03-05 | 1 | 478 | | X85988 |
| 9 | 掛碼 | KM-GM01 | 1 | 200 | | X85998 |
| 10 | 掛碼 | KM-GM02 | 1 | 200 | | X85998 |
| 11 | 單玻骨 | UN-BM2 | 1 | 862.5 | | X85987 |
| 12 | 單玻骨 | UN-BM2R | 1 | 862.5 | | X85987 |
| 13 | 雙玻骨 | UN-DM2 | 1 | 611.5 | | X85990 |
| 14 | 雙玻骨 | UN-DM2R | 1 | 611.5 | | X85990 |
| 18 | Z字碼 | UN-Z04 | 8 | 50 | | |
| 19 | Z字碼 | UN-Z01 | 2 | 50 | | |
| | | | | | | |
| | | | | | | |

| 配件清單名稱 | 顏色 | 數量 | 備注 | 配件清單名稱 | 顏色 | 數量 | 備注 |
|---|---|---|---|---|---|---|---|
| #10x5/8"圓頭鋼牙 | A4-70 | 16 | 修背板用(300mmC/C) | 3/16x1/2"平頭機絲 | A4-70 | 12 | 修夾巴,3粒/支 |
| #14x1-1/2"圓頭鋼牙 | A4-70 | 40 | 修橫料 | M5x12mm平頭機絲 | A4-70 | 8 | 修攔河槽及鋁角 |
| M6x12mm平頭機絲 | A4-70 | 12 | 修企料單玻璃骨 | 2022-SH16"東城產扇撐(左) | 304不鏽鋼 | 1 | SH生窗用 |
| M6x12mm平頭機絲 | A4-70 | 6 | 修企料雙玻璃骨 | 2022-SH16"東城產扇撐(右) | 304不鏽鋼 | 1 | SH生窗用 |
| M5x12mm平頭機絲 | A4-70 | 4 | 固定掛碼到企料上 | 853-CZ1窗占 | 黑色 | 1 | SH窗1只/玉 |
| M12x40mm六角螺栓 | A4-70 | 4 | 企料鋁碼用(配1螺母,1平介,1彈介) | 853-CZ2窗占 | 黑色 | 1 | SH窗1只/玉 |
| M5x12mm圓頭綢絲 | A4-70 | 0 | 修套心 | TC903扣碼 | 不鏽鋼 | 4 | SH窗4個 |
| 3/16x5/8"圓頭機絲 | A4-70 | 10 | 修扇撐於玉上(5粒/只) | 837-CWH-K2 | 不鏽鋼 | 4 | SH窗4個 |
| 3/16"x1/4"平頭機絲 | A4-70 | 4 | 修加力巴 | 駿華T004鎖扣(夾巴) | 鋅合金 | 4 | SH4個/窗 |
| 3/16x3/8"圓頭機絲 | A4-70 | 10 | 修扇撐於框上 | 駿華J047鎖點(13mm高) | 304不鏽鋼 | 4 | SH4個/窗 |
| 3/16x1/2"圓頭機絲 | A4-70 | 16 | 用於收扣碼 | 2026-010A(無蓋) | JMQ213457(二塗) | 1 | SH窗用(1只/窗) |
| 3/16x1/2"圓頭機絲 | A4-70 | 2 | 窗占用 | 3/16"x5/16"圓頭幾絲 | A4-70 | 16 | 2粒/個(修Z字碼) |
| 3/16x3/8"平頭機絲 | A4-70 | 16 | 組裝窗玉用 | #10x5/8"圓頭鋼牙 | A4-70 | 15 | 修Z字碼 |

| 名稱 | 數據表 | 制圖 | 付吉寧 | 2022.05.05 | 修改 | 新增 | | |
|---|---|---|---|---|---|---|---|---|
| 材料 | | 復核 | 謝永林 | 2022.05.17 | 日期 | 2022.08.08 | | |
| 顏色 | JMQ213457(三塗) | 批准 | 胡哥 | | 圖號 | CW-PRMG05aL(2) | | |

EG-DWG3


美特鋁質 有限公司
MIDI Aluminium Fabricator Ltd.


| 工程號 | J853 | 地盤 | 延坪道住宅 |
|---|---|---|---|

數據表見: CW-PTMG06aL(2)


節點圖見: CW-PTMG06aL(1)

| 圖號 | 層數 | 數量 | 總數 | 樓層 | 使用位置 |
|---|---|---|---|---|---|
| CW-PTMG06aL | 1 | 1 | 1 | 5F | J853-SD-CW-4303 |

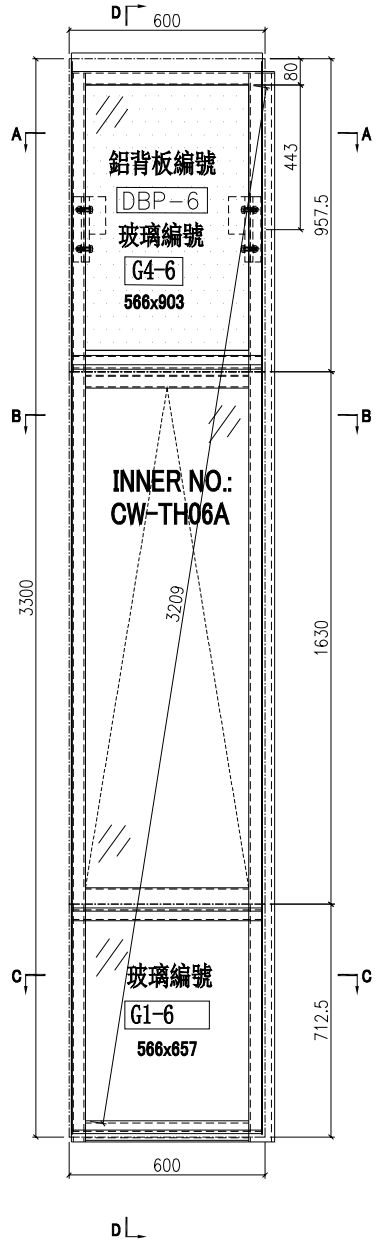


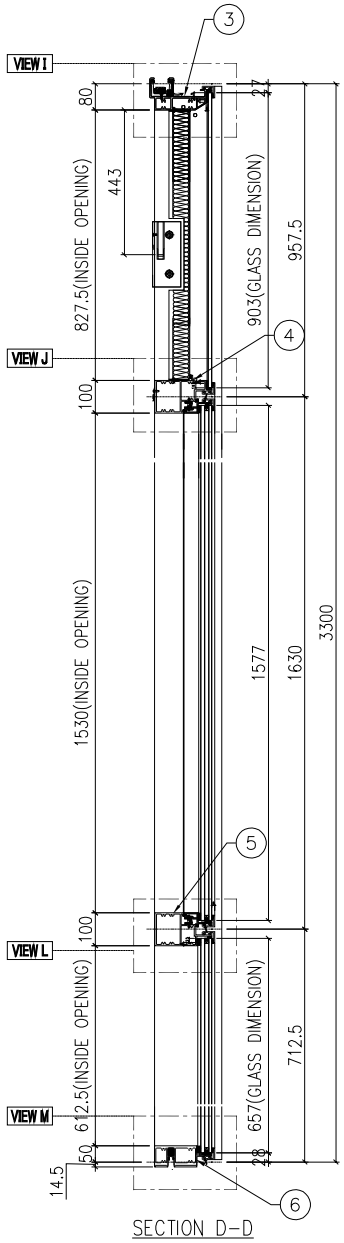

SECTION D-D

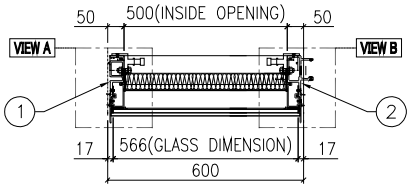


SECTION A-A

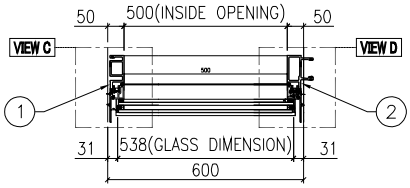


SECTION B-B

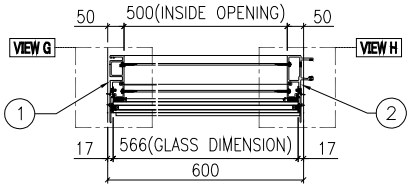


SECTION C-C

| 名稱 | 單元組裝圖 | 制圖 | 付吉寧 | 2022.05.05 | 修改 | 新增 | | |
|---|---|---|---|---|---|---|---|---|
| 材料 | | 復核 | 謝永林 | 2022.05.17 | 日期 | 2022.08.08 | | |
| 顏色 | JMQ213457(三塗) | 批准 | 胡哥 | | 圖號 | CW-PTMG06aL | | |

EG-DWG3


美特鋁質 有限公司
MIDI Aluminium Fabricator Ltd.

| 工程號 | J853 | 地盤 | 延坪道住宅 |
|---|---|---|---|

| 使用位置 |
|---|
| J853-SD-CW-4303 |

數據表見: CW-PTMG06aL(2)

大樣圖見: CW-PTMG06aL

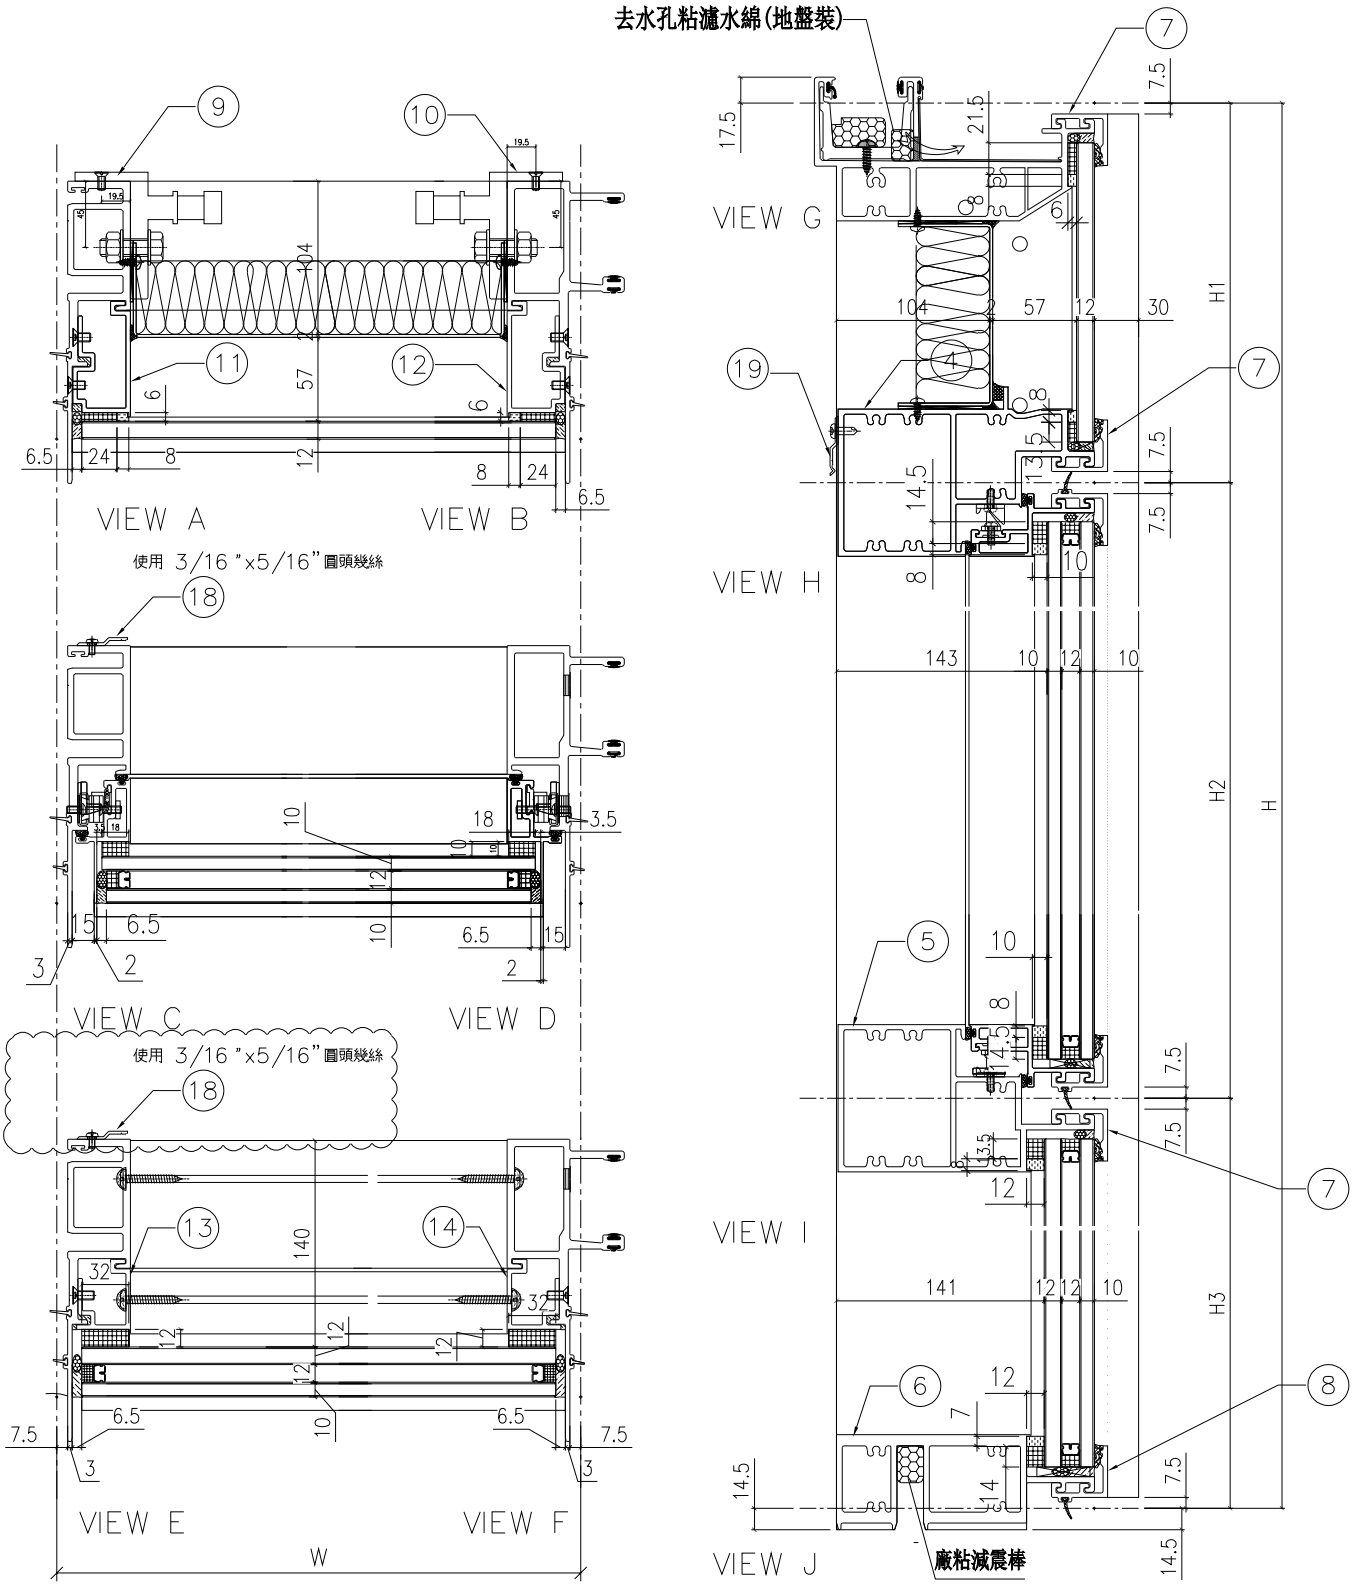


| 名稱 | 單元組裝圖 | 制圖 | 付吉寧 | 2022.05.05 | 修改 | 新增 | | |
|---|---|---|---|---|---|---|---|---|
| 材料 | | 復核 | 謝永林 | 2022.05.17 | 日期 | 2022.08.08 | | |
| 顏色 | JMQ213457(三塗) | 批准 | 胡哥 | | 圖號 | CW-PTMG06aL(1) | | |

EG-DWG3

美特鋁質 有限公司
MIDI Aluminium Fabricator Ltd.

使用位置
J853-SD-CW-4303

節點圖見: CW-PTMG06aL(1)
大樣圖見: CW-PTMG06aL

| 工程號 | J853 | 地盤 | 延坪道住宅 |
|---|---|---|---|

| 分格W | 分格H | 分格H1 | 分格H2 | 分格H3 | | |
|---|---|---|---|---|---|---|
| 600 | 3300 | 957.5 | 1630 | 712.5 | | |
| | | | | | | |
| 序號 | 名稱 | 加工圖號 | 數量 | 長度 | 備註 | 模號 |
| 1 | 生母企 | X85974-01cZ | 1 | 3307 | | X85974 |
| 2 | 生公企 | X85973-01c | 1 | 3307 | | X85973 |
| 3 | 頂橫 | X85982-03W-06 | 1 | 585 | | X85982 |
| 4 | 上梗下生中橫 | X85984-03-06 | 1 | 577 | | X85984 |
| 5 | 上生下梗中橫 | X85985-03-06 | 1 | 577 | | X85985 |
| 6 | 底橫 | X85981-03-06 | 1 | 577 | | X85981 |
| 7 | 扣蓋（頂） | X85989-03-06 | 3 | 578 | | X85989 |
| 8 | 扣蓋（底） | X85988-03-06 | 1 | 578 | | X85988 |
| 9 | 掛碼 | KM-GM01 | 1 | 200 | | X85998 |
| 10 | 掛碼 | KM-GM02 | 1 | 200 | | X85998 |
| 11 | 單玻骨 | UN-BM2 | 1 | 862.5 | | X85987 |
| 12 | 單玻骨 | UN-BM2R | 1 | 862.5 | | X85987 |
| 13 | 雙玻骨 | UN-DM2 | 1 | 611.5 | | X85990 |
| 14 | 雙玻骨 | UN-DM2R | 1 | 611.5 | | X85990 |
| 18 | Z字碼 | UN-Z04 | 8 | 50 | | |
| 19 | Z字碼 | UN-Z01 | 2 | 50 | | |
| | | | | | | |
| | | | | | | |

| 配件清單名稱 | 顏色 | 數量 | 備注 | 配件清單名稱 | 顏色 | 數量 | 備注 |
|---|---|---|---|---|---|---|---|
| #10x5/8"圓頭鋼牙 | A4-70 | 14 | 修背板用(300mmC/C) | 3/16x1/2"平頭機絲 | A4-70 | 24 | 修夾巴,3粒/支 |
| #14x1-1/2"圓頭鋼牙 | A4-70 | 40 | 修橫料 | M5x12mm平頭機絲 | A4-70 | 8 | 修攔河槽及鋁角 |
| M6x12mm平頭機絲 | A4-70 | 12 | 修企料單玻璃骨 | 2021-AA 24"東城產扇撐 | 304不鏽鋼 | 2 | TH生窗用 |
| M6x12mm平頭機絲 | A4-70 | 6 | 修企料雙玻璃骨 | 2031-G(帶鑰匙)10"限位撐 | 304不鏽鋼 | 2 | TH窗用(2只/窗) |
| M5x12mm平頭機絲 | A4-70 | 4 | 固定掛碼到企料上 | 東城202-18轉角器 | 鋅合金 | 2 | TH窗用(2只/窗) |
| M12x40mm六角螺栓 | A4-70 | 4 | 企料鋁碼用(配1螺母,1平介,1彈介) | 853-CZ1窗占 | 黑色 | 2 | TH窗1只/玉 |
| M5x12mm圓頭綱絲 | A4-70 | 0 | 修套心 | 853-CZ2窗占 | 黑色 | 2 | TH窗1只/玉 |
| 3/16x5/8"圓頭機絲 | A4-70 | 8 | 修扇撐於玉上(5粒/只) | 俊華J076A(大)/J077A(小)扣碼 | 不鏽鋼 | 2 | TH窗用(2組/窗) |
| 3/16"x1/4"平頭機絲 | A4-70 | 4 | 修加力巴 | 駿華T004鎖扣(夾巴) | 鋅合金 | 8 | TH6個/窗 |
| 3/16x3/8"圓頭機絲 | A4-70 | 10 | 修扇撐於框上 | 東成鎖點202-06(12.5mm高) | 304不鏽鋼 | 6 | TH4個/窗(企料用) |
| 3/16x3/8"圓頭機絲 | A4-70 | 8 | 修限位撐 | 俊華J047鎖點 (14.5mm高) | 304不鏽鋼 | 2 | TH2個/窗(橫料用) |
| 3/16x1/2"圓頭機絲 | A4-70 | 8 | 用於收扣碼 | 2026-010A(無蓋) | JMQ213457(三塗) | 1 | TH窗用(1只/窗) |
| 3/16x1/2"圓頭機絲 | A4-70 | 4 | 窗占用 | #10x5/8"圓頭鋼牙 | A4-70 | 11 | 修Z字碼 |
| 3/16x3/8"平頭機絲 | A4-70 | 16 | 組裝窗玉用 | #10x5/8"圓頭鋼牙 | A4-70 | 22 | 2只/窗(修Z字碼) |

| 名稱 | 數據表 | 制圖 | 付吉寧 | 2022.05.05 | 修改 | 新增 | | |
|---|---|---|---|---|---|---|---|---|
| 材料 | | 復核 | 謝永林 | 2022.05.17 | 日期 | 2022.08.08 | | |
| 顏色 | JMQ213457(三塗) | 批准 | 胡哥 | | 圖號 | CW-PTMG06aL(2) | | |

EG-DWG3


美特鋁質 有限公司
MIDI Aluminium Fabricator Ltd.


| 工程號 | J853 | 地盤 | 延坪道住宅 |
|---|---|---|---|

| 圖號 | 層數 | 數量 | 總數 | 樓層 | 使用位置 |
|---|---|---|---|---|---|
| CW-PTMG06aXL | 1 | 1 | 1 | 5F | J853-SD-CW-4303 |


數據表見: CW-PTMG06aXL(2)

節點圖見: CW-PTMG06aXL(1)

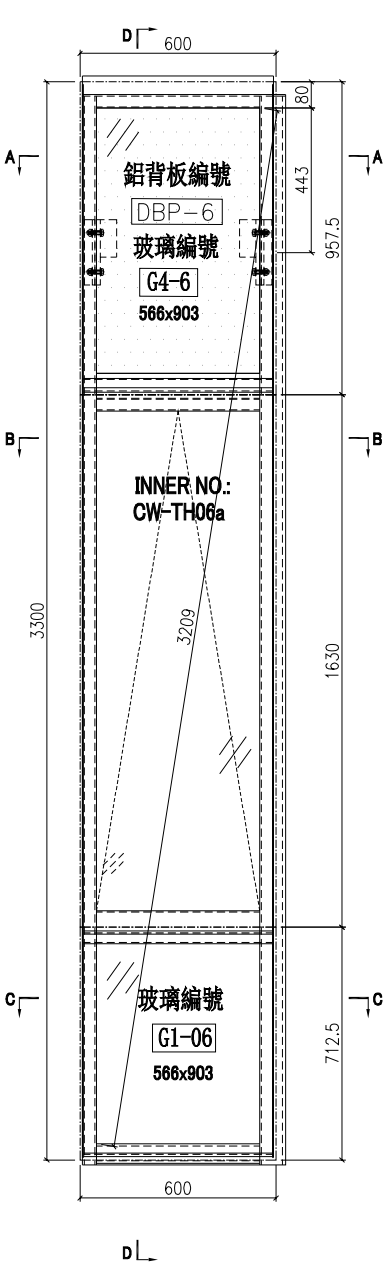


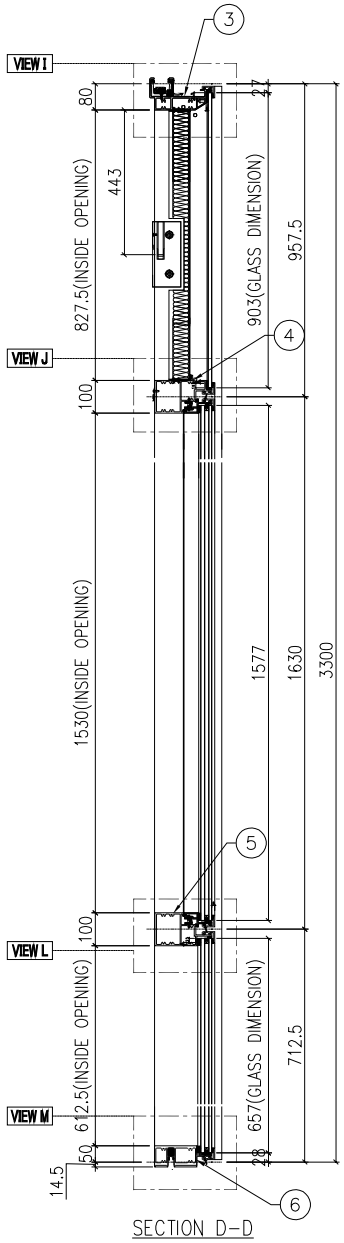

SECTION D-D

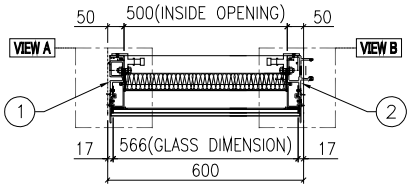


SECTION A-A

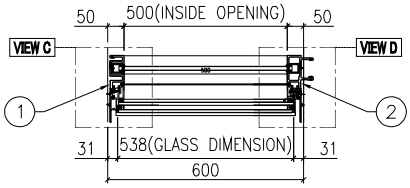


SECTION B-B

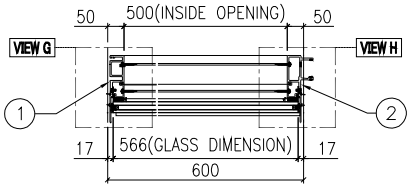


SECTION C-C

| 名稱 | 單元組裝圖 | 制圖 | 付吉寧 | 2022.05.05 | 修改 | 新增 | | |
|---|---|---|---|---|---|---|---|---|
| 材料 | | 復核 | 謝永林 | 2022.05.17 | 日期 | 2022.08.08 | | |
| 顏色 | JMQ213457(三塗) | 批准 | 胡哥 | | 圖號 | CW-PTMG06aXL | | |


EG－DWG3

美特鋁質 有限公司
MIDI Aluminium Fabricator Ltd.

| 工程號 | J853 | 地盤 | 延坪道住宅 |
|---|---|---|---|

| 使用位置 |
|---|
| J853－SD－CW－4303 |

| 數據表見: CW－PTMG06aXL(2) |
|---|
| 大樣圖見: CW－PTMG06aXL |

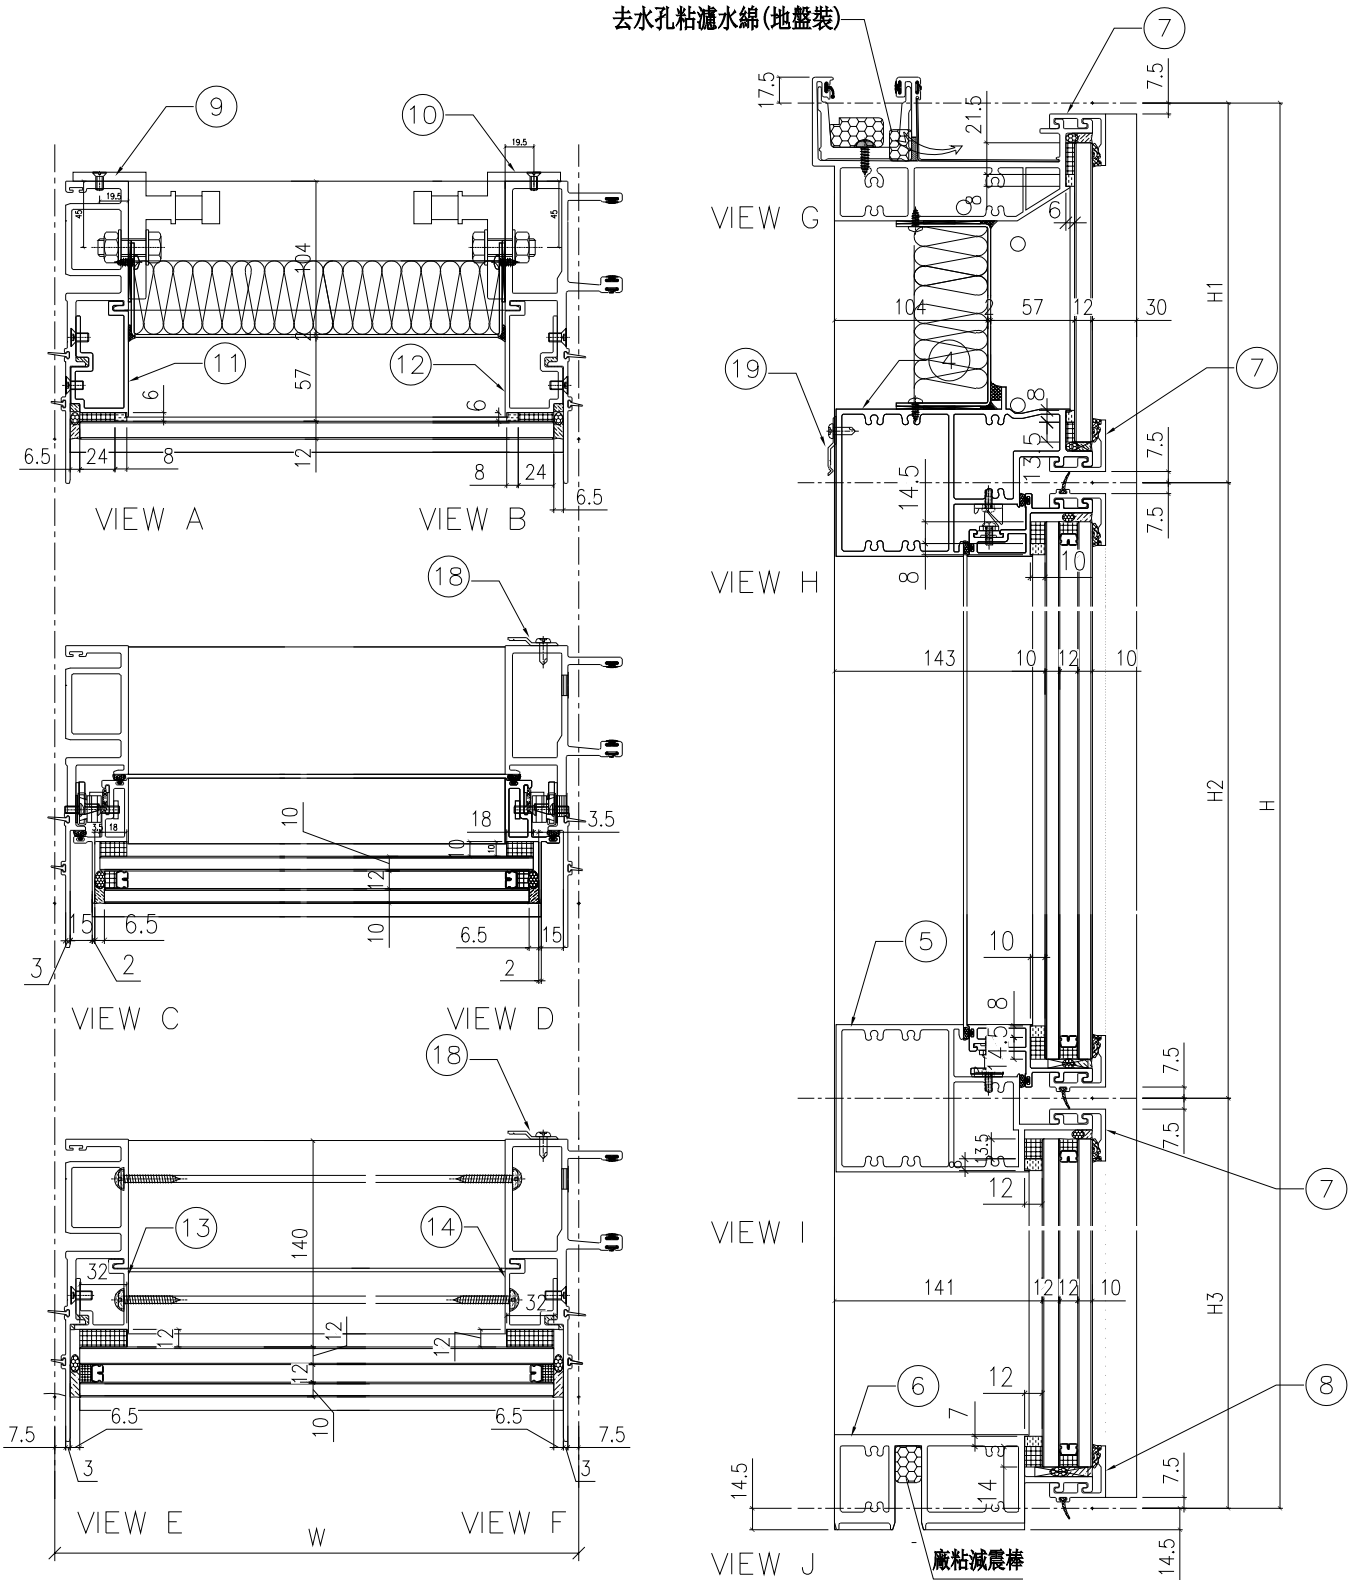


| 名稱 | 單元組裝圖 | 制圖 | 付吉寧 | 2022.05.05 | 修改 | 新增 | | |
|---|---|---|---|---|---|---|---|---|
| 材料 | | 復核 | 謝永林 | 2022.05.17 | 日期 | 2022.08.08 | | |
| 顏色 | JMQ213457(三塗) | 批准 | 胡哥 | | 圖號 | CW－PTMG06aXL(1) | | |

EG-DWG3

美特鋁質 有限公司
MIDI Aluminium Fabricator Ltd.

使用位置
J853-SD-CW-4303

節點圖見: CW-PTMG06aXL(1)
大樣圖見: CW-PTMG06aXL

| 工程號 | J853 | 地盤 | 延坪道住宅 |
|---|---|---|---|

| 分格W | 分格H | 分格H1 | 分格H2 | 分格H3 | | |
|---|---|---|---|---|---|---|
| 600 | 3300 | 957.5 | 1630 | 712.5 | | |
| | | | | | | |
| 序號 | 名稱 | 加工圖號 | 數量 | 長度 | 備註 | 模號 |
| 1 | 生母企 | X85974-01c | 1 | 3307 | | X85974 |
| 2 | 生公企 | X85973-01cZ | 1 | 3307 | | X85973 |
| 3 | 頂橫 | X85982-03W-06 | 1 | 585 | | X85982 |
| 4 | 上梗下生中橫 | X85984-03-06 | 1 | 577 | | X85984 |
| 5 | 上生下梗中橫 | X85985-03-06 | 1 | 577 | | X85985 |
| 6 | 底橫 | X85981-03-06 | 1 | 577 | | X85981 |
| 7 | 扣蓋（頂） | X85989-03-06 | 3 | 578 | | X85989 |
| 8 | 扣蓋（底） | X85988-03-06 | 1 | 578 | | X85988 |
| 9 | 掛碼 | KM-GM01 | 1 | 200 | | X85998 |
| 10 | 掛碼 | KM-GM02 | 1 | 200 | | X85998 |
| 11 | 單玻骨 | UN-BM2 | 1 | 862.5 | | X85987 |
| 12 | 單玻骨 | UN-BM2R | 1 | 862.5 | | X85987 |
| 13 | 雙玻骨 | UN-DM2 | 1 | 611.5 | | X85990 |
| 14 | 雙玻骨 | UN-DM2R | 1 | 611.5 | | X85990 |
| 18 | Z字碼 | UN-Z04 | 8 | 50 | | |
| 19 | Z字碼 | UN-Z01 | 2 | 50 | | |
| | | | | | | |
| | | | | | | |

| 配件清單名稱 | 顏色 | 數量 | 備注 | 配件清單名稱 | 顏色 | 數量 | 備注 |
|---|---|---|---|---|---|---|---|
| #10x5/8"圓頭鋼牙 | A4-70 | 14 | 修背板用(300mmC/C) | 3/16x1/2"平頭機絲 | A4-70 | 24 | 修夾巴,3粒/支 |
| #14x1-1/2"圓頭鋼牙 | A4-70 | 40 | 修橫料 | M5x12mm平頭機絲 | A4-70 | 8 | 修攔河槽及鋁角 |
| M6x12mm平頭機絲 | A4-70 | 12 | 修企料單玻璃骨 | 2021-AA 24"東城產扇撐 | 304不鏽鋼 | 2 | TH生窗用 |
| M6x12mm平頭機絲 | A4-70 | 6 | 修企料雙玻璃骨 | 2031-G(帶鑰匙)10"限位撐 | 304不鏽鋼 | 2 | TH窗用(2只/窗) |
| M5x12mm平頭機絲 | A4-70 | 4 | 固定掛碼到企料上 | 東城202-18轉角器 | 鋅合金 | 2 | TH窗用(2只/窗) |
| M12x40mm六角螺栓 | A4-70 | 4 | 企料鋁碼用(配1螺母,1平介,1彈介) | 853-CZ1窗占 | 黑色 | 2 | TH窗1只/玉 |
| M5x12mm圓頭綱絲 | A4-70 | 0 | 修套心 | 853-CZ2窗占 | 黑色 | 2 | TH窗1只/玉 |
| 3/16x5/8"圓頭機絲 | A4-70 | 8 | 修扇撐於玉上(5粒/只) | 俊華J076A(大)/J077A(小)扣碼 | 不鏽鋼 | 2 | TH窗用(2組/窗) |
| 3/16"x1/4"平頭機絲 | A4-70 | 4 | 修加力巴 | 駿華T004鎖扣(夾巴) | 鋅合金 | 8 | TH6個/窗 |
| 3/16x3/8"圓頭機絲 | A4-70 | 10 | 修扇撐於框上 | 東成鎖點202-06(12.5mm高） | 304不鏽鋼 | 6 | TH4個/窗(企料用) |
| 3/16x3/8"圓頭機絲 | A4-70 | 8 | 修限位撐 | 俊華J047鎖點 (14.5mm高） | 304不鏽鋼 | 2 | TH2個/窗(橫料用) |
| 3/16x1/2"圓頭機絲 | A4-70 | 8 | 用於收扣碼 | 2026-010A(無蓋) | JMQ213457(三塗) | 1 | TH窗用(1只/窗) |
| 3/16x1/2"圓頭機絲 | A4-70 | 4 | 窗占用 | #10x5/8"圓頭鋼牙 | A4-70 | 11 | 修Z字碼 |
| 3/16x3/8"平頭機絲 | A4-70 | 16 | 組裝窗玉用 | #10x5/8"圓頭鋼牙 | A4-70 | 22 | 2只/窗(修Z字碼) |

| 名稱 | 數據表 | 制圖 | 付吉寧 | 2022.05.05 | 修改 | 新增 | | |
|---|---|---|---|---|---|---|---|---|
| 材料 | | 復核 | 謝永林 | 2022.05.17 | 日期 | 2022.08.08 | | |
| 顏色 | JMQ213457(三塗) | 批准 | 胡哥 | | 圖號 | CW-PTMG06aXL(2) | | |

EG-DWG3


美特鋁質 有限公司
MIDI Aluminium Fabricator Ltd.


| 工程號 | J853 | 地盤 | 延坪道住宅 |
|---|---|---|---|

數據表見: CW-PTMG30aL(2)


節點圖見: CW-PTMG30aL(1)

| 圖號 | 層數 | 數量 | 總數 | 樓層 | 使用位置 |
|---|---|---|---|---|---|
| CW-PTMG30aL | 1 | 1 | 1 | 5F | J853-SD-CW-4304A |

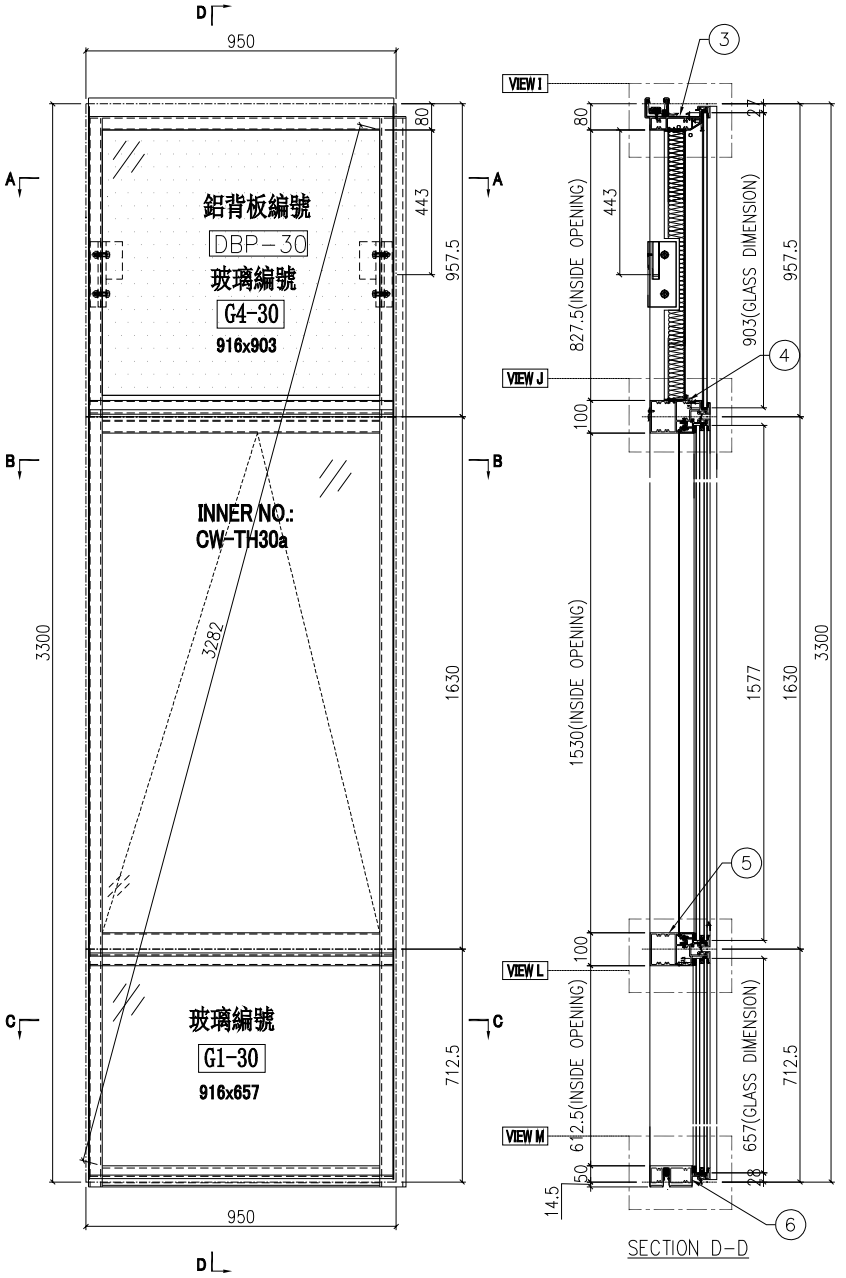


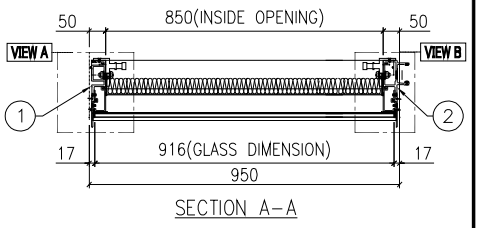
SECTION A-A

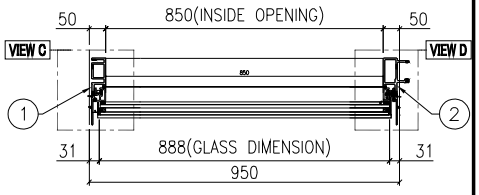


SECTION B-B

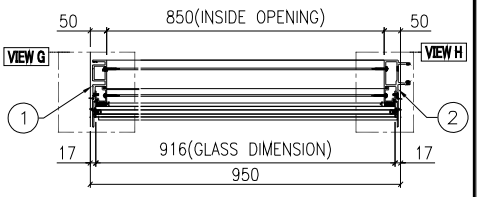


SECTION C-C

| 名稱 | 單元組裝圖 | 制圖 | 付吉寧 | 2022.05.05 | 修改 | 新增 | | |
|---|---|---|---|---|---|---|---|---|
| 材料 | | 復核 | 謝永林 | 2022.05.17 | 日期 | 2022.08.08 | | |
| 顏色 | JMQ213457(三塗) | 批准 | 胡哥 | | 圖號 | CW-PTMG30aL | | |

EG－DWG3


美特鋁質 有限公司
MIDI Aluminium Fabricator Ltd.

| 工程號 | J853 | 地盤 | 延坪道住宅 |
|---|---|---|---|

使用位置
J853－SD－CW－4304A

數據表見: CW－PTMG30aL(2)

大樣圖見: CW－PTMG30aL

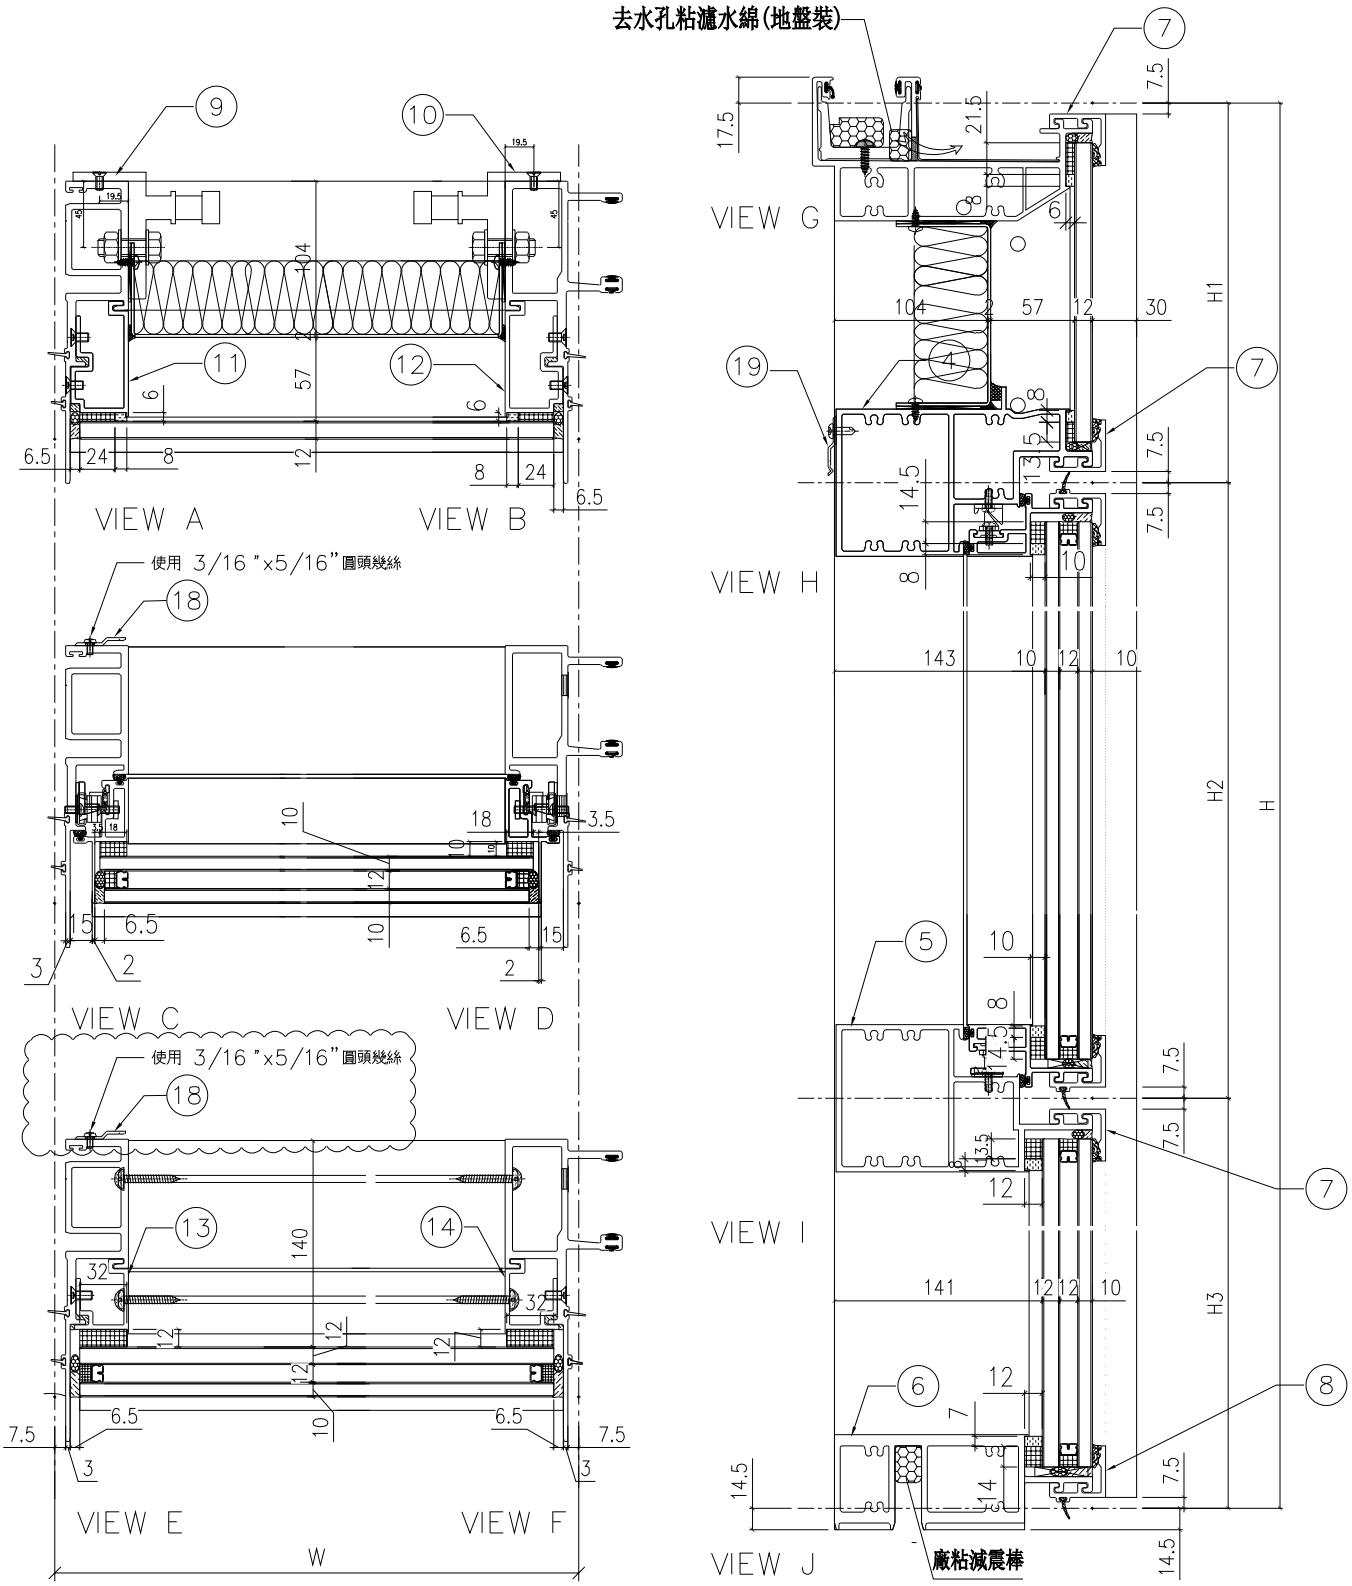


| 名稱 | 單元組裝圖 | 制圖 | 付吉寧 | 2022.05.05 | 修改 | 新增 | | |
|---|---|---|---|---|---|---|---|---|
| 材料 | | 復核 | 謝永林 | 2022.05.17 | 日期 | 2022.08.08 | | |
| 顏色 | JMQ213457(三塗) | 批准 | 胡哥 | | 圖號 | CW－PTMG30aL(1) | | |

EG-DWG3

美特鋁質 有限公司
MIDI Aluminium Fabricator Ltd.

使用位置
J853-SD-CW-4304A

節點圖見: CW-PTMG30aL(1)
大樣圖見: CW-PTMG30aL

| 工程號 | J853 | 地盤 | 延坪道住宅 |
|---|---|---|---|

| 分格W | 分格H | 分格H1 | 分格H2 | 分格H3 | | |
|---|---|---|---|---|---|---|
| 950 | 3300 | 957.5 | 1630 | 712.5 | | |
| | | | | | | |
| 序號 | 名稱 | 加工圖號 | 數量 | 長度 | 備註 | 模號 |
| 1 | 生母企 | X85974-01cZ | 1 | 3307 | | X85974 |
| 2 | 生公企 | X85973-01c | 1 | 3307 | | X85973 |
| 3 | 頂橫 | X85982-03W-30 | 1 | 935 | | X85982 |
| 4 | 上梗下生中橫 | X85984-03-30 | 1 | 927 | | X85984 |
| 5 | 上生下梗中橫 | X85985-03-30 | 1 | 927 | | X85985 |
| 6 | 底橫 | X85981-03-30 | 1 | 927 | | X85981 |
| 7 | 扣蓋（頂） | X85989-03-30 | 3 | 928 | | X85989 |
| 8 | 扣蓋（底） | X85988-03-30 | 1 | 928 | | X85988 |
| 9 | 掛碼 | KM-GM01 | 1 | 200 | | X85998 |
| 10 | 掛碼 | KM-GM02 | 1 | 200 | | X85998 |
| 11 | 單玻骨 | UN-BM2 | 1 | 862.5 | | X85987 |
| 12 | 單玻骨 | UN-BM2R | 1 | 862.5 | | X85987 |
| 13 | 雙玻骨 | UN-DM2 | 1 | 611.5 | | X85990 |
| 14 | 雙玻骨 | UN-DM2R | 1 | 611.5 | | X85990 |
| 18 | Z字碼 | UN-Z04 | 8 | 50 | | |
| 19 | Z字碼 | UN-Z01 | 3 | 50 | | |
| | | | | | | |
| | | | | | | |

| 配件清單名稱 | 顏色 | 數量 | 備注 | 配件清單名稱 | 顏色 | 數量 | 備注 |
|---|---|---|---|---|---|---|---|
| #10x5/8"圓頭鋼牙 | A4-70 | 14 | 修背板用(300mmC/C) | 3/16x1/2"平頭機絲 | A4-70 | 24 | 修夾巴,3粒/支 |
| #14x1-1/2"圓頭鋼牙 | A4-70 | 40 | 修橫料 | M5x12mm平頭機絲 | A4-70 | 8 | 修攔河槽及鋁角 |
| M6x12mm平頭機絲 | A4-70 | 12 | 修企料單玻璃骨 | 2021-AA 24"東城產扇撐 | 304不鏽鋼 | 2 | TH生窗用 |
| M6x12mm平頭機絲 | A4-70 | 6 | 修企料雙玻璃骨 | 2031-G(帶鑰匙)10"限位撐 | 304不鏽鋼 | 2 | TH窗用(2只/窗) |
| M5x12mm平頭機絲 | A4-70 | 4 | 固定掛碼到企料上 | 東城202-18轉角器 | 鋅合金 | 2 | TH窗用(2只/窗) |
| M12x40mm六角螺栓 | A4-70 | 4 | 企料鋁碼用(配1螺母,1平介,1彈介) | 853-CZ1窗占 | 黑色 | 2 | TH窗1只/玉 |
| M5x12mm圓頭綱絲 | A4-70 | 0 | 修套心 | 853-CZ2窗占 | 黑色 | 2 | TH窗1只/玉 |
| 3/16x5/8"圓頭機絲 | A4-70 | 8 | 修扇撐於玉上(5粒/只) | 俊華J076A(大)/J077A(小)扣碼 | 不鏽鋼 | 2 | TH窗用(2組/窗) |
| 3/16"x1/4"平頭機絲 | A4-70 | 4 | 修加力巴 | 駿華T004鎖扣(夾巴) | 鋅合金 | 8 | TH6個/窗 |
| 3/16x3/8"圓頭機絲 | A4-70 | 10 | 修扇撐於框上 | 東成鎖點202-06(12.5mm高） | 304不鏽鋼 | 6 | TH4個/窗(企料用) |
| 3/16x3/8"圓頭機絲 | A4-70 | 8 | 修限位撐 | 俊華J047鎖點 (14.5mm高） | 304不鏽鋼 | 2 | TH2個/窗(橫料用) |
| 3/16x1/2"圓頭機絲 | A4-70 | 8 | 用於收扣碼 | 2026-010A(無蓋) | JMQ213457(三塗) | 1 | TH窗用(1只/窗) |
| 3/16x1/2"圓頭機絲 | A4-70 | 4 | 窗占用 | #10x5/8"圓頭鋼牙 | A4-70 | 11 | 修Z字碼 |
| 3/16x3/8"平頭機絲 | A4-70 | 16 | 組裝窗玉用 | #10x5/8"圓頭鋼牙 | A4-70 | 22 | 2只/窗(修Z字碼) |

| 名稱 | 數據表 | 制圖 | 付吉寧 | 2022.05.05 | 修改 | 新增 | | |
|---|---|---|---|---|---|---|---|---|
| 材料 | | 復核 | 謝永林 | 2022.05.17 | 日期 | 2022.08.08 | | |
| 顏色 | JMQ213457(三塗) | 批准 | 胡哥 | | 圖號 | CW-PTMG30aL(2) | | |

EG-DWG3


美特鋁質 有限公司
MIDI Aluminium Fabricator Ltd.

| 工程號 | J853 | 地盤 | 延坪道住宅 |
|---|---|---|---|


數據表見: CW-PTMG30aXL(2)

節點圖見: CW-PTMG30aXL(1)


| 圖號 | 層數 | 數量 | 總數 | 樓層 | 使用位置 |
|---|---|---|---|---|---|
| CW-PTMG30aXL | 1 | 1 | 1 | 5F | J853-SD-CW-4304A |

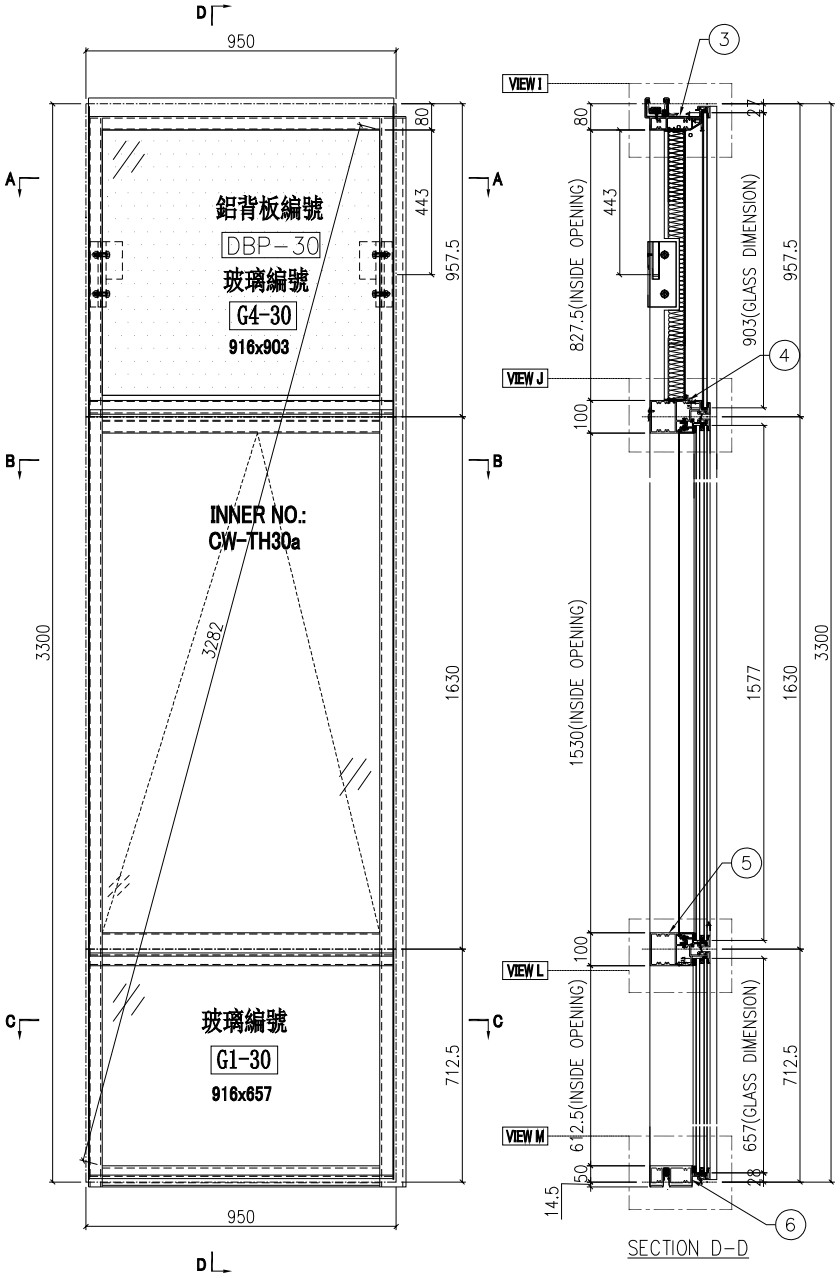



SECTION D-D

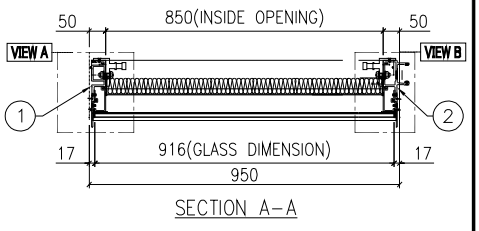


SECTION A-A

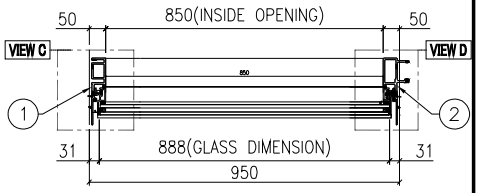


SECTION B-B

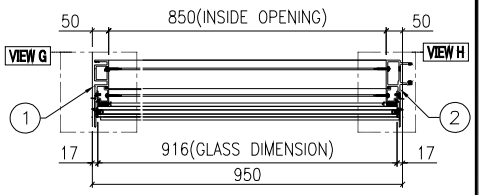


SECTION C-C

| 名稱 | 單元組裝圖 | 制圖 | 付吉寧 | 2022.05.05 | 修改 | 新增 | | |
|---|---|---|---|---|---|---|---|---|
| 材料 | | 復核 | 謝永林 | 2022.05.17 | 日期 | 2022.08.08 | | |
| 顏色 | JMQ213457(三塗) | 批准 | 胡哥 | | 圖號 | CW-PTMG30aXL | | |

EG－DWG3


美特鋁質 有限公司
MIDI Aluminium Fabricator Ltd.

| 使用位置 |
| --- |
| J853－SD－CW－4304A |

數據表見: CW－PTMG30aXL(2)

大樣圖見: CW－PTMG30aXL

| 工程號 | J853 | 地盤 | 延坪道住宅 |
| --- | --- | --- | --- |

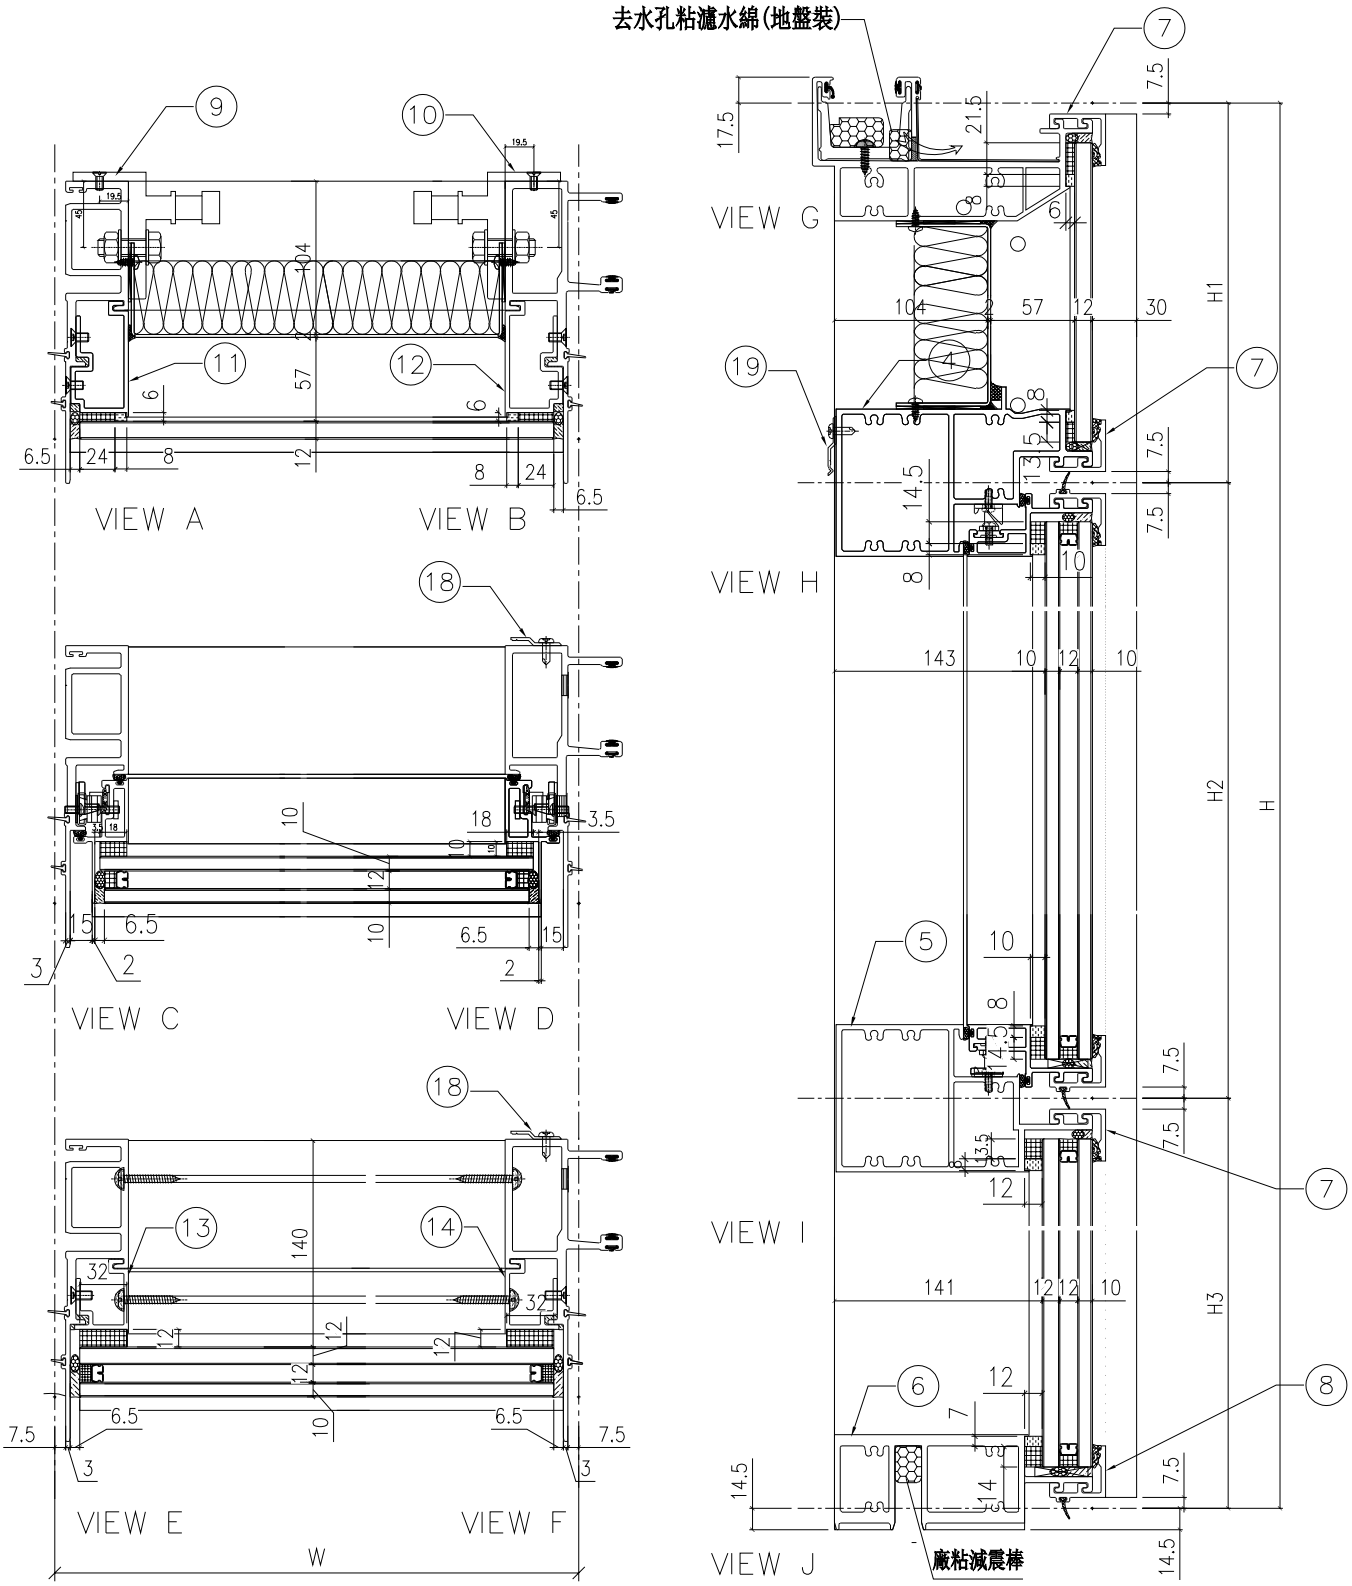


| 名稱 | 單元組裝圖 | 制圖 | 付吉寧 | 2022.05.05 | 修改 | 新增 | | |
| --- | --- | --- | --- | --- | --- | --- | --- | --- |
| 材料 | | 復核 | 謝永林 | 2022.05.17 | 日期 | 2022.08.08 | | |
| 顏色 | JMQ213457(三塗) | 批准 | 胡哥 | | 圖號 | CW－PTMG30aXL(1) | | |

EG-DWG3

美特鋁質 有限公司
MIDI Aluminium Fabricator Ltd.

使用位置
J853-SD-CW-4304A

節點圖見: CW-PTMG30aXL(1)
大樣圖見: CW-PTMG30aLX

| 工程號 | J853 | 地盤 | 延坪道住宅 |
|---|---|---|---|

| 分格W | 分格H | 分格H1 | 分格H2 | 分格H3 | | |
|---|---|---|---|---|---|---|
| 950 | 3300 | 957.5 | 1630 | 712.5 | | |

| 序號 | 名稱 | 加工圖號 | 數量 | 長度 | 備註 | 模號 |
|---|---|---|---|---|---|---|
| 1 | 生母企 | X85974-01c | 1 | 3307 | | X85974 |
| 2 | 生公企 | X85973-01cZ | 1 | 3307 | | X85973 |
| 3 | 頂橫 | X85982-03W-30 | 1 | 935 | | X85982 |
| 4 | 上梗下生中橫 | X85984-03-30 | 1 | 927 | | X85984 |
| 5 | 上生下梗中橫 | X85985-03-30 | 1 | 927 | | X85985 |
| 6 | 底橫 | X85981-03-30 | 1 | 927 | | X85981 |
| 7 | 扣蓋（頂） | X85989-03-30 | 3 | 928 | | X85989 |
| 8 | 扣蓋（底） | X85988-03-30 | 1 | 928 | | X85988 |
| 9 | 掛碼 | KM-GM01 | 1 | 200 | | X85998 |
| 10 | 掛碼 | KM-GM02 | 1 | 200 | | X85998 |
| 11 | 單玻骨 | UN-BM2 | 1 | 862.5 | | X85987 |
| 12 | 單玻骨 | UN-BM2R | 1 | 862.5 | | X85987 |
| 13 | 雙玻骨 | UN-DM2 | 1 | 611.5 | | X85990 |
| 14 | 雙玻骨 | UN-DM2R | 1 | 611.5 | | X85990 |
| 18 | Z字碼 | UN-Z04 | 8 | 50 | | |
| 19 | Z字碼 | UN-Z01 | 3 | 50 | | |
| | | | | | | |
| | | | | | | |

| 配件清單名稱 | 顏色 | 數量 | 備注 | 配件清單名稱 | 顏色 | 數量 | 備注 |
|---|---|---|---|---|---|---|---|
| #10x5/8"圓頭鋼牙 | A4-70 | 14 | 修背板用(300mmC/C) | 3/16x1/2"平頭機絲 | A4-70 | 24 | 修夾巴,3粒/支 |
| #14x1-1/2"圓頭鋼牙 | A4-70 | 40 | 修橫料 | M5x12mm平頭機絲 | A4-70 | 8 | 修攔河槽及鋁角 |
| M6x12mm平頭機絲 | A4-70 | 12 | 修企料單玻璃骨 | 2021-AA 24"東城產扇撐 | 304不鏽鋼 | 2 | TH生窗用 |
| M6x12mm平頭機絲 | A4-70 | 6 | 修企料雙玻璃骨 | 2031-G(帶鑰匙)10"限位撐 | 304不鏽鋼 | 2 | TH窗用(2只/窗) |
| M5x12mm平頭機絲 | A4-70 | 4 | 固定掛碼到企料上 | 東城202-18轉角器 | 鋅合金 | 2 | TH窗用(2只/窗) |
| M12x40mm六角螺栓 | A4-70 | 4 | 企料鋁碼用(配1螺母,1平介,1彈介) | 853-CZ1窗占 | 黑色 | 2 | TH窗1只/玉 |
| M5x12mm圓頭綱絲 | A4-70 | 0 | 修套心 | 853-CZ2窗占 | 黑色 | 2 | TH窗1只/玉 |
| 3/16x5/8"圓頭機絲 | A4-70 | 8 | 修扇撐於玉上(5粒/只) | 俊華J076A(大)/J077A(小)扣碼 | 不鏽鋼 | 2 | TH窗用(2組/窗) |
| 3/16"x1/4"平頭機絲 | A4-70 | 4 | 修加力巴 | 駿華T004鎖扣(夾巴) | 鋅合金 | 8 | TH6個/窗 |
| 3/16x3/8"圓頭機絲 | A4-70 | 10 | 修扇撐於框上 | 東成鎖點202-06(12.5mm高) | 304不鏽鋼 | 6 | TH4個/窗(企料用) |
| 3/16x3/8"圓頭機絲 | A4-70 | 8 | 修限位撐 | 俊華J047鎖點 (14.5mm高) | 304不鏽鋼 | 2 | TH2個/窗(橫料用) |
| 3/16x1/2"圓頭機絲 | A4-70 | 8 | 用於收扣碼 | 2026-010A(無蓋) | JMQ213457(三塗) | 1 | TH窗用(1只/窗) |
| 3/16x1/2"圓頭機絲 | A4-70 | 4 | 窗占用 | #10x5/8"圓頭鋼牙 | A4-70 | 11 | 修Z字碼 |
| 3/16x3/8"平頭機絲 | A4-70 | 16 | 組裝窗玉用 | #10x5/8"圓頭鋼牙 | A4-70 | 22 | 2只/窗(修Z字碼) |

| 名稱 | 數據表 | 制圖 | 付吉寧 | 2022.05.05 | 修改 | 新增 | | |
|---|---|---|---|---|---|---|---|---|
| 材料 | | 復核 | 謝永林 | 2022.05.17 | 日期 | 2022.08.08 | | |
| 顏色 | JMQ213457(三塗) | 批准 | 胡哥 | | 圖號 | CW-PTMG30aXL(2) | | |

EG-DWG3


美特鋁質 有限公司
MIDI Aluminium Fabricator Ltd.


| 工程號 | J853 | 地盤 | 延坪道住宅 |
|---|---|---|---|

數據表見: CW-PRMB06aL(2)


節點圖見: CW-PRMB06aL(1)

| 圖號 | 層數 | 數量 | 總數 | 樓層 | 使用位置 |
|---|---|---|---|---|---|
| CW-PRMB06aL | 1 | 1 | 1 | 5F | J853-SD-CW-4304 |

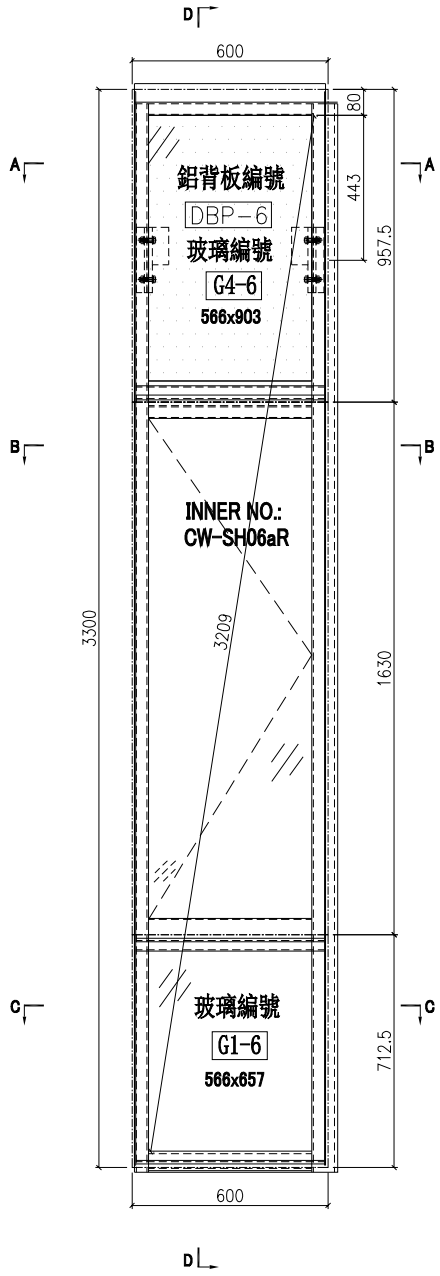


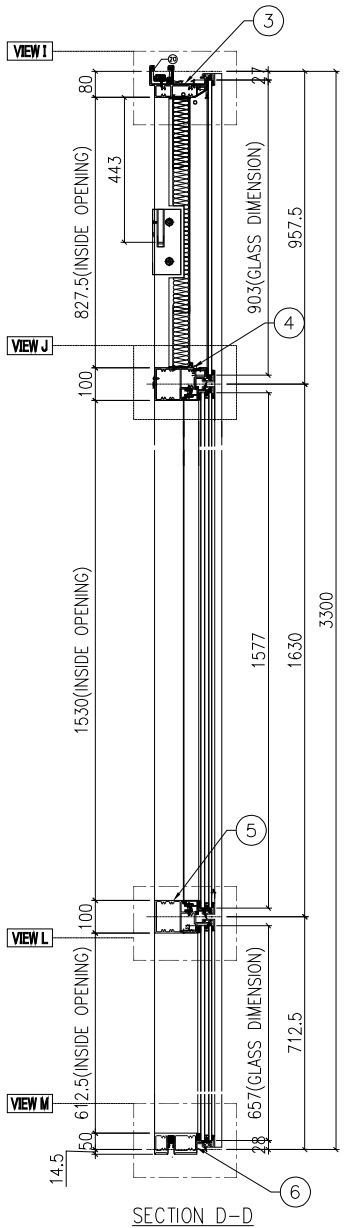

SECTION D-D

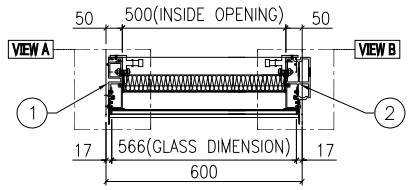


SECTION A-A

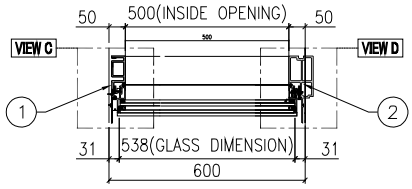


SECTION B-B

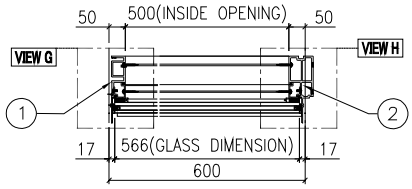


SECTION C-C

| 名稱 | 單元組裝圖 | 制圖 | 付吉寧 | 2022.05.05 | 修改 | 新增 | | |
|---|---|---|---|---|---|---|---|---|
| 材料 | | 復核 | 謝永林 | 2022.05.17 | 日期 | 2022.08.08 | | |
| 顏色 | JMQ213457(三塗) | 批准 | 胡哥 | | 圖號 | CW-PRMB06aL | | |


EG-DWG3

美特鋁質 有限公司
MIDI Aluminium Fabricator Ltd.

使用位置
J853-SD-CW-4304

數據表見: CW-PRMB06aL(2)
大樣圖見: CW-PRMB06aL

| 工程號 | J853 | 地盤 | 延坪道住宅 |
|---|---|---|---|

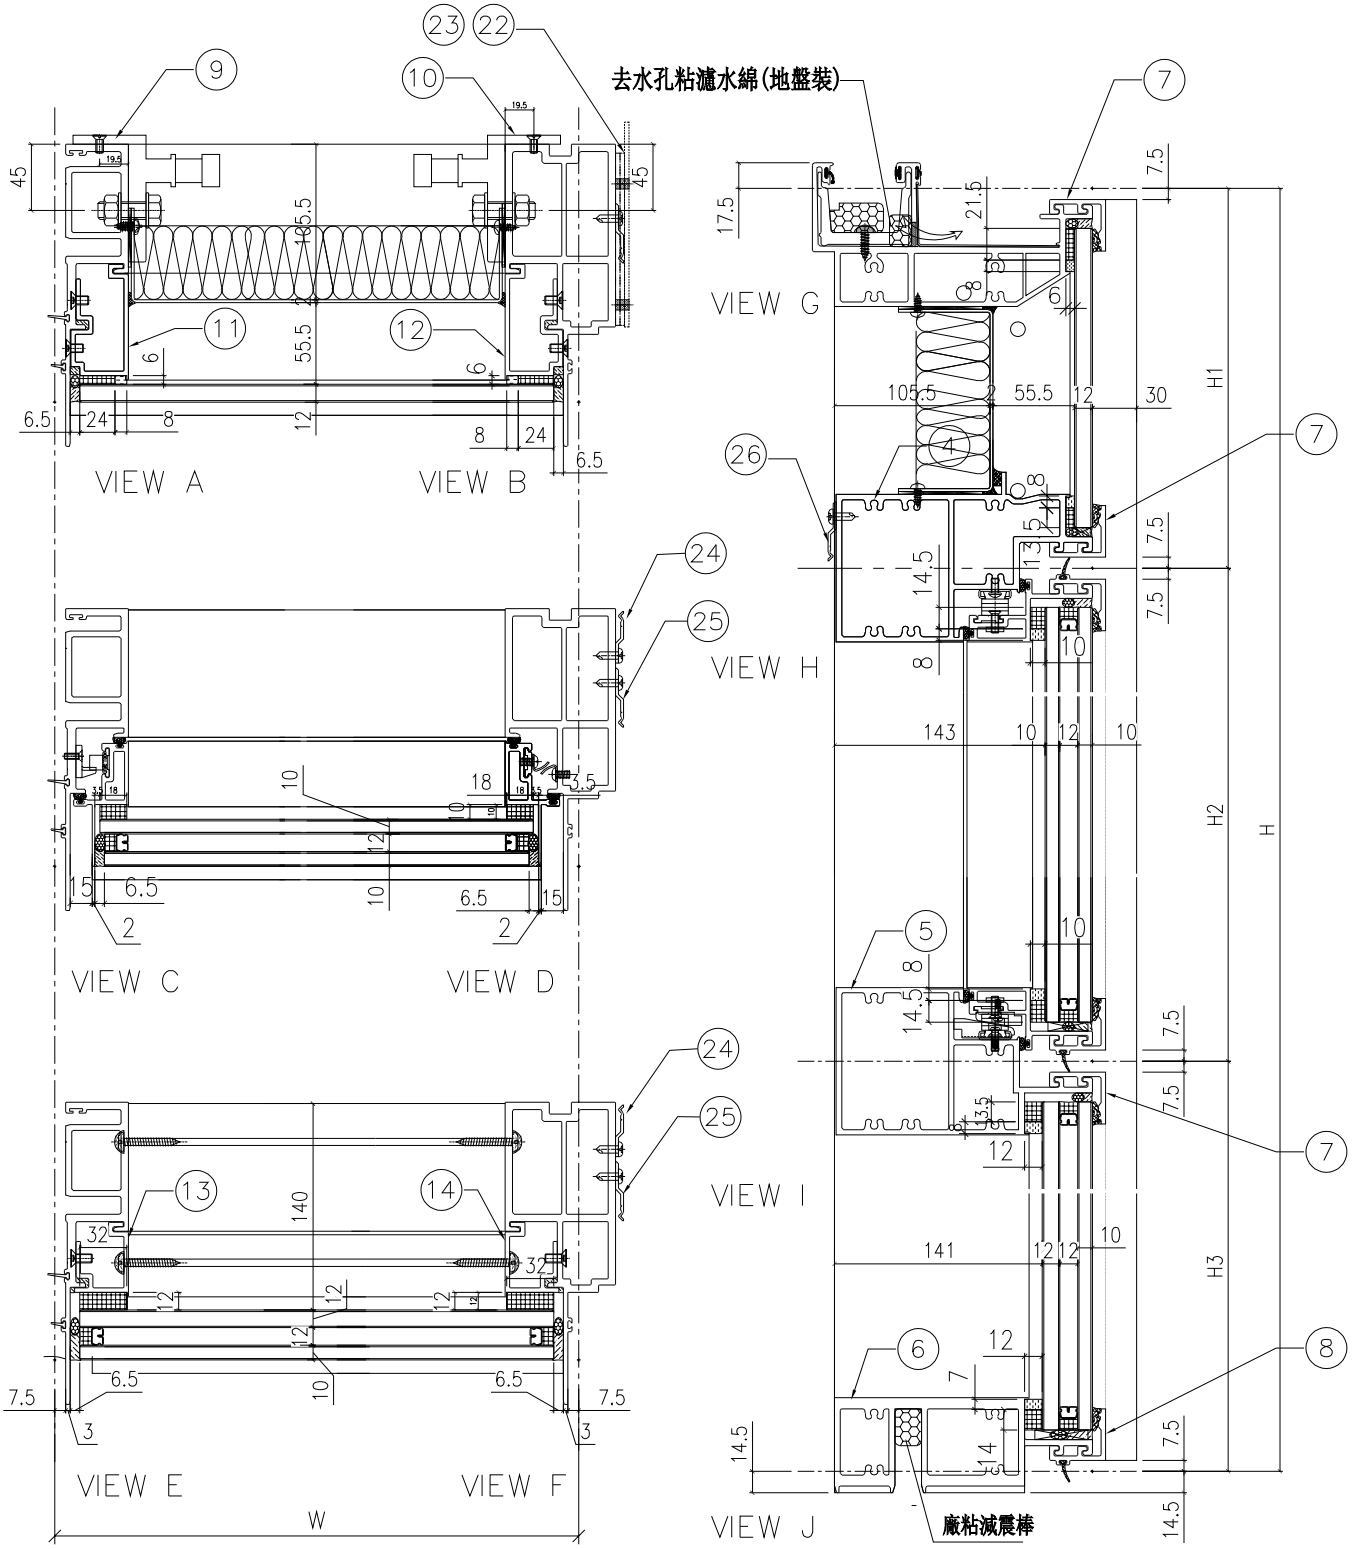


| 名稱 | 單元組裝圖 | 制圖 | 付吉寧 | 2022.05.05 | 修改 | 新增 | | |
|---|---|---|---|---|---|---|---|---|
| 材料 | | 復核 | 謝永林 | 2022.05.17 | 日期 | 2022.08.08 | | |
| 顏色 | JMQ213457(三塗) | 批准 | 胡哥 | | 圖號 | CW-PRMB06aL(1) | | |

EG-DWG3

美特鋁質 有限公司
MIDI Aluminium Fabricator Ltd.

| 使用位置 |
|---|
| J853-SD-CW-4304 |

組裝圖見: CW-PRMB06aL(1)
大樣圖見: CW-PRMB06aL

| 工程號 | J853 | 地盤 | 延坪道住宅 |
|---|---|---|---|

| 分格W | 分格H | 分格H1 | 分格H2 | 分格H3 | | |
|---|---|---|---|---|---|---|
| 600.0 | 3300 | 957.5 | 1630 | 712.5 | | |
| | | | | | | |
| 序號 | 名稱 | 加工圖號 | 數量 | 長度 | 備註 | 模號 |
| 1 | 生母企 | X85974-03c | 1 | 3307 | | X85974 |
| 2 | 生邊企 | X85976-02cR | 1 | 3307 | | X85976 |
| 3 | 頂橫 | X85982-03L-06 | 1 | 617.5 | | X85982 |
| 4 | 上梗下生中橫 | X85984-03R-06 | 1 | 577 | | X85984 |
| 5 | 上生下梗中橫 | X85985-03R-06 | 1 | 577 | | X85985 |
| 6 | 底橫 | X85981-03-06 | 1 | 577 | | X85981 |
| 7 | 扣蓋（頂） | X85989-03-06 | 3 | 578 | | X85989 |
| 8 | 扣蓋（底） | X85988-03-06 | 1 | 578 | | X85988 |
| 9 | 掛碼 | KM-GM01 | 1 | 200 | | X85998 |
| 10 | 掛碼 | KM-GM02 | 1 | 200 | | X85998 |
| 11 | 單玻骨 | UN-BM2 | 1 | 862.5 | | X85987 |
| 12 | 單玻骨 | UN-BM2R | 1 | 862.5 | | X85987 |
| 13 | 雙玻骨 | UN-DM2 | 1 | 611.5 | | X85990 |
| 14 | 雙玻骨 | UN-DM2R | 1 | 611.5 | | X85990 |
| 22 | 擋水巴 | SS-04 | 2 | 112 | | 3mm鋁板 |
| 23 | 擋水巴 | SS-05 | 1 | 139 | | 3mm鋁板 |
| 24 | Z字碼 | UN-Z02 | 8 | 50 | | |
| 25 | Z字碼 | UN-Z01 | 11 | 50 | | |
| 26 | Z字碼 | UN-Z01 | 2 | 50 | | |
| | | | | | | |
| | | | | | | |

| 配件清單名稱 | 顏色 | 數量 | 備注 | 配件清單名稱 | 顏色 | 數量 | 備注 |
|---|---|---|---|---|---|---|---|
| #10x5/8"圓頭鋼牙 | A4-70 | 16 | 修背板用(300mmC/C) | 3/16x1/2"平頭機絲 | A4-70 | 12 | 修夾巴,3粒/支 |
| #14x1-1/2"圓頭鋼牙 | A4-70 | 40 | 修橫料 | M5x12mm平頭機絲 | A4-70 | 8 | 修攔河槽及鋁角 |
| M6x12mm平頭機絲 | A4-70 | 12 | 修企料單玻璃骨 | 2022-SH16"東城產扇撐(左 | 304不鏽鋼 | 1 | SH生窗用 |
| M6x12mm平頭機絲 | A4-70 | 6 | 修企料雙玻璃骨 | 2022-SH16"東城產扇撐(右 | 304不鏽鋼 | 1 | SH生窗用 |
| M5x12mm平頭機絲 | A4-70 | 4 | 固定掛碼到企料上 | 853-CZ1窗占 | 黑色 | 1 | SH窗1只/玉 |
| M12x40mm六角螺栓 | A4-70 | 4 | 企料鋁碼用(配1螺母,1平介,1彈介) | 853-CZ2窗占 | 黑色 | 1 | SH窗1只/玉 |
| M5x12mm圓頭綱絲 | A4-70 | 0 | 修套心 | TC903扣碼 | 不鏽鋼 | 4 | SH窗4個 |
| 3/16x5/8"圓頭機絲 | A4-70 | 10 | 修扇撐於玉上(5粒/只) | 837-CWH-K2 | 不鏽鋼 | 4 | SH窗4個 |
| 3/16"x1/4"平頭機絲 | A4-70 | 4 | 修加力巴 | 駿華T004鎖扣(夾巴) | 鋅合金 | 4 | SH4個/窗 |
| 3/16x3/8"圓頭機絲 | A4-70 | 10 | 修扇撐於框上 | 駿華J047鎖點(13mm高) | 304不鏽鋼 | 4 | SH4個/窗 |
| 3/16x1/2"圓頭機絲 | A4-70 | 16 | 用於收扣碼 | 2026-010A(無蓋) | JMQ213457(三塗) | 1 | SH窗用(1只/窗) |
| 3/16x1/2"圓頭機絲 | A4-70 | 2 | 窗占用 | #10x5/8"圓頭鋼牙 | A4-70 | 20 | 2粒/個(修Z字碼) |
| 3/16x3/8"平頭機絲 | A4-70 | 16 | 組裝窗玉用 | #10x5/8"圓頭鋼牙 | A4-70 | 22 | 修Z字碼 |

| 名稱 | 單元組裝圖 | 制圖 | 付吉寧 | 2022.05.05 | 修改 | 新增 | | |
|---|---|---|---|---|---|---|---|---|
| 材料 | | 復核 | 謝永林 | 2022.05.17 | 日期 | 2022.08.08 | | |
| 顏色 | JMQ213457(三塗) | 批准 | 胡哥 | | 圖號 | CW-PRMB06aL(2) | | |

EG-DWG3

美特鋁質 有限公司
MIDI Aluminium Fabricator Ltd.


| 工程號 | J853 | 地盤 | 延坪道住宅 |
|---|---|---|---|

| 圖號 | 層數 | 數量 | 總數 | 樓層 | 使用位置 |
|---|---|---|---|---|---|
| CW-PTMB16aL | 1 | 1 | 1 | 5F | J853-SD-CW-4304A |


依據E14949, 5/F取消攔河

數據表見: CW-PTMB16aL(2)


節點圖見: CW-PTMB16aL(1)

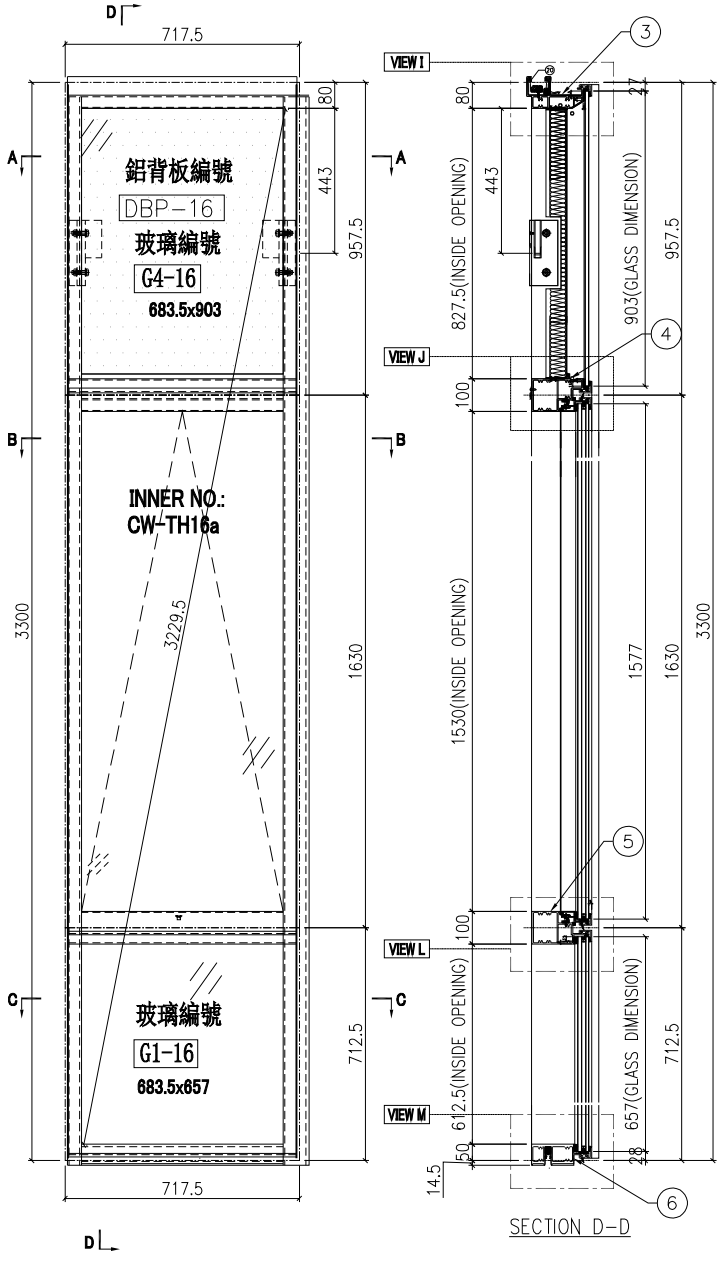



SECTION D-D

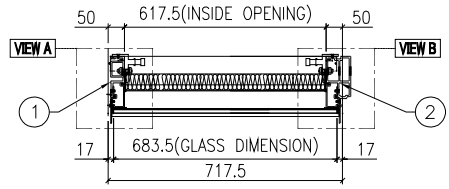


SECTION A-A

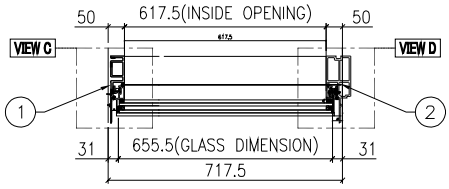


SECTION B-B

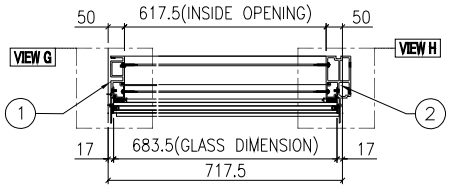


SECTION C-C

| 名稱 | 單元組裝圖 | 制圖 | 付吉寧 | 2022.05.05 | 修改 | 新增 | | |
|---|---|---|---|---|---|---|---|---|
| 材料 | | 復核 | 謝永林 | 2022.05.17 | 日期 | 2022.08.08 | | |
| 顏色 | JMQ213457(三塗) | 批准 | 胡哥 | | 圖號 | CW-PTMB16aL | | |

EG-DWG3


美特鋁質 有限公司
MIDI Aluminium Fabricator Ltd.

| 使用位置 |
| --- |
| J853-SD-CW-4304A |

數據表見: CW-PTMB16aL(2)

大樣圖見: CW-PTMB16aL

| 工程號 | J853 | 地盤 | 延坪道住宅 |
| --- | --- | --- | --- |

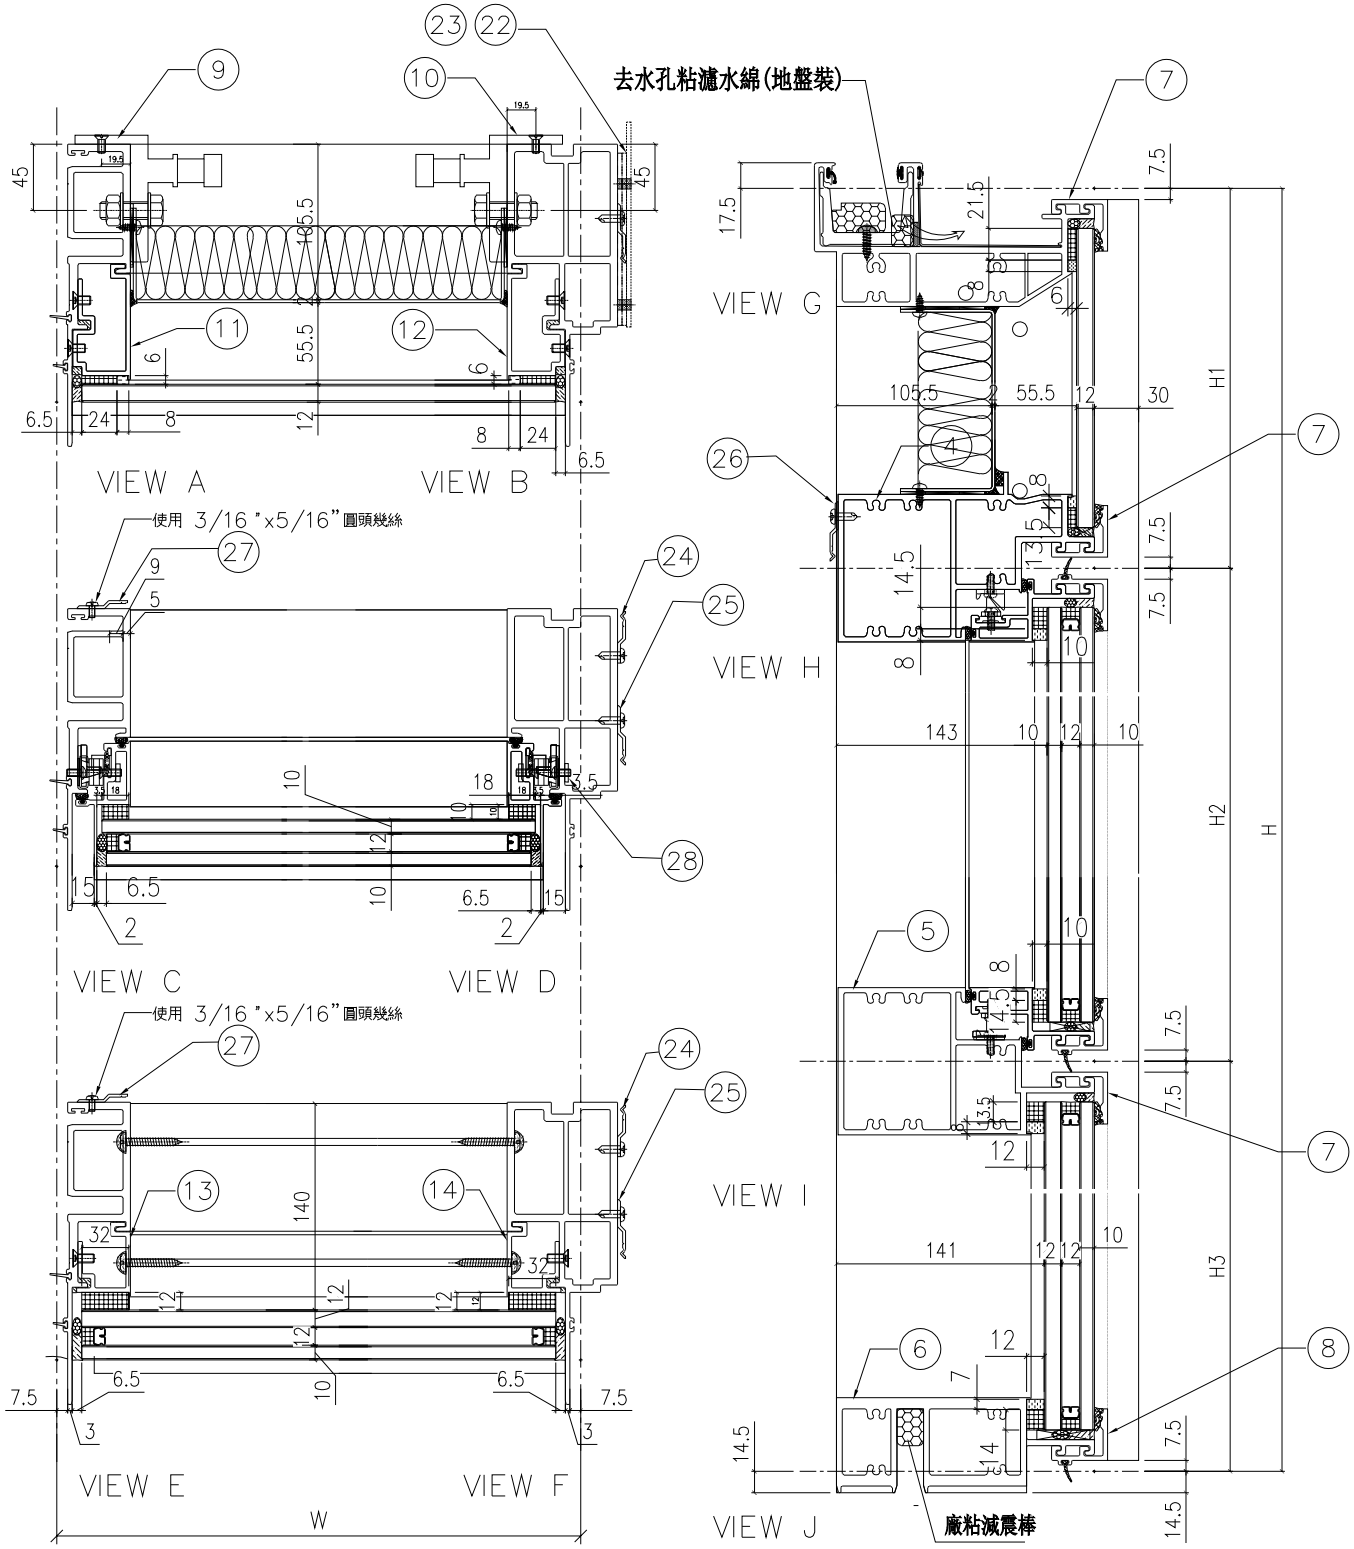


| 名稱 | 單元組裝圖 | 制圖 | 付吉寧 | 2022.05.05 | 修改 | 新增 | | |
| --- | --- | --- | --- | --- | --- | --- | --- | --- |
| 材料 | | 復核 | 謝永林 | 2022.05.17 | 日期 | 2022.08.08 | | |
| 顏色 | JMQ213457(三塗) | 批准 | 胡哥 | | 圖號 | CW-PTMB16aL(1) | | |

EG-DWG3

美特鋁質 有限公司
MIDI Aluminium Fabricator Ltd.

使用位置: J853-SD-CW-4304A

組裝圖見: CW-PTMB16aL(1)

大樣圖見: CW-PTMB16aL

| 工程號 | J853 | 地盤 | 延坪道住宅 |
|---|---|---|---|

| 分格W | 分格H | 分格H1 | 分格H2 | 分格H3 | | |
|---|---|---|---|---|---|---|
| 717.5 | 3300 | 957.5 | 1630 | 712.5 | | |

| 序號 | 名稱 | 加工圖號 | 數量 | 長度 | 備註 | 模號 |
|---|---|---|---|---|---|---|
| 1 | 生母企 | X85974-01cZ | 1 | 3307 | | X85974 |
| 2 | 生邊企 | X85976-01cFR | 1 | 3307 | | X85976 |
| 3 | 頂橫 | X85982-03L-16 | 1 | 735 | | X85982 |
| 4 | 上梗下生中橫 | X85984-03-16 | 1 | 694.5 | | X85984 |
| 5 | 上生下梗中橫 | X85985-03-16 | 1 | 694.5 | | X85985 |
| 6 | 底橫 | X85981-03-16 | 1 | 694.5 | | X85981 |
| 7 | 扣蓋（頂） | X85989-03-16 | 3 | 695.5 | | X85989 |
| 8 | 扣蓋（底） | X85988-03-16 | 1 | 695.5 | | X85988 |
| 9 | 掛碼 | KM-GM01 | 1 | 200 | | X85998 |
| 10 | 掛碼 | KM-GM02 | 1 | 200 | | X85998 |
| 11 | 單玻骨 | UN-BM2 | 1 | 862.5 | | X85987 |
| 12 | 單玻骨 | UN-BM2R | 1 | 862.5 | | X85987 |
| 13 | 雙玻骨 | UN-DM2 | 1 | 611.5 | | X85990 |
| 14 | 雙玻骨 | UN-DM2R | 1 | 611.5 | | X85990 |
| 22 | 擋水巴 | SS-04 | 2 | 112 | | 3mm鋁板 |
| 23 | 擋水巴 | SS-05 | 1 | 139 | | 3mm鋁板 |
| 24 | Z字碼 | UN-Z02 | 8 | 50 | | |
| 25 | Z字碼 | UN-Z01 | 11 | 50 | | |
| 26 | Z字碼 | UN-Z01 | 2 | 50 | | |
| 27 | Z字碼 | UN-Z04 | 8 | 50 | | |
| 28 | 24″扇撐加力巴 | SS-03 | 1 | 575.5 | | |

| 配件清單名稱 | 顏色 | 數量 | 備注 | 配件清單名稱 | 顏色 | 數量 | 備注 |
|---|---|---|---|---|---|---|---|
| #10x5/8"圓頭鋼牙 | A4-70 | 14 | 修背板用(300mmC/C) | 3/16x1/2"平頭機絲 | A4-70 | 24 | 修夾巴,3粒/支 |
| #14x1-1/2"圓頭鋼牙 | A4-70 | 40 | 修橫料 | M5x12mm平頭機絲 | A4-70 | 8 | 修攔河槽及鋁角 |
| M6x12mm平頭機絲 | A4-70 | 12 | 修企料單玻璃骨 | 2021-AA 24"東城產扇撐 | 304不鏽鋼 | 2 | TH生窗用 |
| M6x12mm平頭機絲 | A4-70 | 6 | 修企料雙玻璃骨 | 2031-G(帶鑰匙)10"限位撐 | 304不鏽鋼 | 2 | TH窗用(2只/窗) |
| M5x12mm平頭機絲 | A4-70 | 4 | 固定掛碼到企料上 | 東城202-18轉角器 | 鋅合金 | 2 | TH窗用(2只/窗) |
| M12x40mm六角螺栓 | A4-70 | 4 | 企料鋁碼用(配1螺母,1平介,1彈介) | 853-CZ1窗占 | 黑色 | 2 | TH窗1只/玉 |
| M5x12mm圓頭綱絲 | A4-70 | 0 | 修套心 | 853-CZ2窗占 | 黑色 | 2 | TH窗1只/玉 |
| 3/16x5/8"圓頭機絲 | A4-70 | 8 | 修扇撐於玉上(5粒/只) | 俊華J076A(大)/J077A(小)扣碼 | 不鏽鋼 | 2 | TH窗用(2組/窗) |
| 3/16"x1/4"平頭機絲 | A4-70 | 4 | 修加力巴 | 駿華T004鎖扣(夾巴) | 鋅合金 | 8 | TH6個/窗 |
| 3/16x3/8"圓頭機絲 | A4-70 | 10 | 修扇撐於框上 | 東成鎖點202-06(12.5mm高) | 304不鏽鋼 | 6 | TH4個/窗(企料用) |
| 3/16x3/8"圓頭機絲 | A4-70 | 8 | 修限位撐 | 俊華J047鎖點 (14.5mm高) | 304不鏽鋼 | 2 | TH2個/窗(橫料用) |
| 3/16x1/2"圓頭機絲 | A4-70 | 8 | 用於收扣碼 | 2026-010A(無蓋) | JMQ213457(三塗) | 1 | TH窗用(1只/窗) |
| 3/16x1/2"圓頭機絲 | A4-70 | 4 | 窗占用 | #10x5/8"圓頭鋼牙 | A4-70 | 22 | 修Z字碼 |
| 3/16x3/8"平頭機絲 | A4-70 | 16 | 組裝窗玉用 | #10x5/8"圓頭鋼牙 | A4-70 | 22 | 2只/窗(修Z字碼) |

| 名稱 | 單元組裝圖 | 制圖 | 付吉寧 | 2022.05.05 | 修改 | 新增 | | |
|---|---|---|---|---|---|---|---|---|
| 材料 | | 復核 | 謝永林 | 2022.05.17 | 日期 | 2022.08.08 | | |
| 顏色 | JMQ213457(三塗) | 批准 | 胡哥 | | 圖號 | CW-PTMB16aL(2) | | |

美特鋁質有限公司
MIDI Aluminium Fabricator Ltd.

**QF005/8**

# 圖則登記表
DRAWING REGISTER

| 工程名稱 Project Title: | 延坪道住宅 (T3座)大貨幕牆窗玉及配件 |
|---|---|
| 工程編號 Project No: | J-853 |

| 分發予 Distributed To |
|---|
| |
| |
| |

| | 接收日期 Receiving Date (適用於客戶圖則) | | | | | | | | |
|---|---|---|---|---|---|---|---|---|---|
| 年 | | | | | | | | | |
| 月 | | | | | | | | | |
| 日 | | | | | | | | | |

| | 發出日期 Issued Date | | | | | | | | |
|---|---|---|---|---|---|---|---|---|---|
| 年 | 22 | 22 | 22 | 22 | | | | | |
| 月 | 5 | 07 | 07 | 08 | | | | | |
| 日 | 20 | 14 | 26 | 08 | | | | | |

| 圖則編號 Drg. No. | 圖則名稱 Drawing Title | | 修訂編號 Revision No. | | | | | | | | |
|---|---|---|---|---|---|---|---|---|---|---|---|
| J853-SD-CW-4301 | 位置圖 | 1 | - | - | - | - | | | | | |
| J853-SD-CW-4302 | 位置圖 | 2 | - | - | A | - | | | | | |
| J853-SD-CW-4303 | 位置圖 | 3 | - | - | A | - | | | | | |
| J853-SD-CW-4304 | 位置圖 | 4 | - | - | - | - | | | | | |
| J853-SD-CW-4304A | 位置圖 | 5 | - | - | - | - | | | | | |
| J853-SD-CW-4505 | 位置圖 | 6 | - | - | - | - | | | | | |
| CW-TH22Z | 生窗玉組裝圖 | 7 | - | - | - | - | | | | | |
| CW-TH22aZ | 生窗玉組裝圖 | 8 | - | - | - | - | | | | | |
| CW-TH01 | 生窗玉組裝圖 | 9 | - | - | - | - | | | | | |
| CW-TH01a | 生窗玉組裝圖 | 10 | - | - | - | - | | | | | |
| CW-TH06 | 生窗玉組裝圖 | 11 | - | - | - | - | | | | | |
| CW-TH06a | 生窗玉組裝圖 | 12 | - | - | A | - | | | | | |
| CW-TH07 | 生窗玉組裝圖 | 13 | - | - | - | - | | | | | |
| CW-TH07a | 生窗玉組裝圖 | 14 | - | - | A | - | | | | | |
| CW-TH16 | 生窗玉組裝圖 | 15 | - | - | - | - | | | | | |
| CW-TH16a | 生窗玉組裝圖 | 16 | - | - | - | - | | | | | |
| CW-TH16b | 生窗玉組裝圖 | 17 | - | - | - | - | | | | | |
| CW-TH18a | 生窗玉組裝圖 | 18 | - | - | - | - | | | | | |
| CW-TH25X (原圖號TH25) | 生窗玉組裝圖 | 19 | - | - | A | - | | | | | |
| CW-TH25aX (原圖號TH25a) | 生窗玉組裝圖 | 20 | - | - | A | - | | | | | |
| CW-TH25bX (原圖號TH25b) | 生窗玉組裝圖 | 21 | - | - | A | - | | | | | |
| CW-TH28 | 生窗玉組裝圖 | 22 | - | - | - | - | | | | | |
| CW-TH28a | 生窗玉組裝圖 | 23 | - | - | - | - | | | | | |
| CW-TH30 | 生窗玉組裝圖 | 24 | - | - | - | - | | | | | |
| CW-TH30a | 生窗玉組裝圖 | 25 | - | - | - | - | | | | | |
| CW-TH30b | 生窗玉組裝圖 | 26 | - | - | - | - | | | | | |
| CW-SH05L | 生窗玉組裝圖 | 27 | - | - | A | - | | | | | |
| CW-SH05aL | 生窗玉組裝圖 | 28 | - | - | A | - | | | | | |
| CW-SH05bL | 生窗玉組裝圖 | 29 | - | - | A | - | | | | | |

# 圖則登記表
DRAWING REGISTER

| 工程名稱 Project Title: | 延坪道住宅 |
|---|---|
| | (T3座)大貨幕牆窗玉及配件 |
| 工程編號 Project No: | J-853 |

| 分發予 Distributed To |
|---|
| |
| |
| |

接收日期 Receiving Date (適用於客戶圖則)

| | | | | | | | | | |
|---|---|---|---|---|---|---|---|---|---|
| 年 | | | | | | | | | |
| 月 | | | | | | | | | |
| 日 | | | | | | | | | |

發出日期 Issued Date

| | | | | | | | | | |
|---|---|---|---|---|---|---|---|---|---|
| 年 | 22 | 22 | 22 | 22 | | | | | |
| 月 | 5 | 07 | 07 | 08 | | | | | |
| 日 | 20 | 14 | 26 | 08 | | | | | |

| 圖則編號 Drg. No. | 圖則名稱 Drawing Title | | 修訂編號 Revision No. | | | | | | | |
|---|---|---|---|---|---|---|---|---|---|---|
| CW-SH06L | 生窗玉組裝圖 | 30 | - | - | A | - | | | | | |
| CW-SH06aL | 生窗玉組裝圖 | 31 | - | - | A | - | | | | | |
| CW-SH06bL | 生窗玉組裝圖 | 32 | - | - | A | - | | | | | |
| CW-SH07L | 生窗玉組裝圖 | 33 | - | - | A | - | | | | | |
| CW-SH07bL | 生窗玉組裝圖 | 34 | - | - | A | - | | | | | |
| CW-SH05R | 生窗玉組裝圖 | 35 | - | - | A | - | | | | | |
| CW-SH05aR | 生窗玉組裝圖 | 36 | - | - | A | - | | | | | |
| CW-SH05bR | 生窗玉組裝圖 | 37 | - | - | A | - | | | | | |
| CW-SH06R | 生窗玉組裝圖 | 38 | - | - | A | - | | | | | |
| CW-SH06aR | 生窗玉組裝圖 | 39 | - | - | A | - | | | | | |
| CW-SH06bR | 生窗玉組裝圖 | 40 | - | - | A | - | | | | | |
| X86169-02T-01T | 窗玉橫料 | 41 | - | - | A | - | | | | | |
| X86169-02T-22T | 窗玉橫料 | 42 | - | - | - | - | | | | | |
| X86169-02L-05T | 窗玉橫料 | 43 | - | - | - | - | | | | | |
| X86169-02R-05T | 窗玉橫料 | 44 | - | - | - | - | | | | | |
| X86169-02T-01D | 窗玉橫料 | 45 | - | - | A | - | | | | | |
| X86169-02T-22D | 窗玉橫料 | 46 | - | - | - | - | | | | | |
| X86169-02L-05D | 窗玉橫料 | 47 | - | - | A | - | | | | | |
| X86169-02R-05D | 窗玉橫料 | 48 | - | - | A | - | | | | | |
| X86167-02T-22 | 窗玉企料 | 49 | - | A | B | - | | | | | |
| X86167-02T-02L | 窗玉企料 | 50 | - | A | B | - | | | | | |
| X86167-02T-02R | 窗玉企料 | 51 | - | A | B | - | | | | | |
| X86167-02L-01 | 窗玉企料 | 52 | - | - | - | - | | | | | |
| X86167-02L-01R | 窗玉企料 | 53 | - | - | A | - | | | | | |
| X86167-02R-01 | 窗玉企料 | 54 | - | - | A | - | | | | | |
| X86167-02R-01R | 窗玉企料 | 55 | - | - | - | - | | | | | |
| X85988-02-01T | 玻璃扣盖(带胶条位) | 56 | - | - | A | - | | | | | |
| X85988-02-22T | 玻璃扣盖(带胶条位) | 57 | - | - | - | - | | | | | |
| X85988-02-05 | 玻璃扣盖(带胶条位) | 58 | - | - | - | - | | | | | |
| UN-LB05L | TH窗玉拉巴 | 59 | - | - | - | - | | | | | |
| UN-LB05R | TH窗玉拉巴 | 60 | - | - | - | - | | | | | |

# 圖則登記表
DRAWING REGISTER

| 工程名稱 Project Title: | 延坪道住宅<br>(T3座)大貨幕牆窗玉及配件 |
|---|---|
| 工程編號 Project No: | J-853 |

| 分發予 Distributed To |
|---|
| |
| |
| |

| | 接收日期 Receiving Date (適用於客戶圖則) | | | | | | | | |
|---|---|---|---|---|---|---|---|---|---|
| 年 | | | | | | | | | |
| 月 | | | | | | | | | |
| 日 | | | | | | | | | |

| | 發出日期 Issued Date | | | | | | | | |
|---|---|---|---|---|---|---|---|---|---|
| 年 | 22 | 22 | 22 | 22 | | | | | |
| 月 | 5 | 07 | 07 | 08 | | | | | |
| 日 | 20 | 14 | 26 | 08 | | | | | |

| 圖則編號<br>Drg. No. | 圖則名稱<br>Drawing Title | | 修訂編號<br>Revision No. | | | | | | | |
|---|---|---|---|---|---|---|---|---|---|---|
| UN-LB05aL | TH窗玉拉巴 | 61 | - | - | - | - | | | | | |
| UN-LB05aR | TH窗玉拉巴 | 62 | - | - | - | - | | | | | |
| UN-LB05-01 | TH窗玉拉巴 | 63 | - | - | A | - | | | | | |
| UN-LB05-22 | TH窗玉拉巴 | 64 | - | - | A | - | | | | | |
| UN-LB05-25X<br>(原圖號UN-LB05-25) | TH窗玉拉巴 | 65 | - | - | A | - | | | | | |
| LBW-03a | 24"扇撐墊巴 | 66 | - | - | A | - | | | | | |
| LBW-04a | 24"扇撐墊巴 | 67 | - | - | A | - | | | | | |
| UN-LB08L | SH窗玉拉巴 | 68 | - | - | A | - | | | | | |
| UN-LB08R | SH窗玉拉巴 | 69 | - | - | A | - | | | | | |
| LBW-09 | 16"扇撐墊巴 | 70 | - | - | - | - | | | | | |
| LBW-09a | 16"扇撐墊巴 | 71 | - | - | - | - | | | | | |
| LBW-09R | 16"扇撐墊巴 | 72 | - | - | - | - | | | | | |
| LBW-09aR | 16"扇撐墊巴 | 73 | - | - | - | - | | | | | |
| LBW-01 | TH窗扣碼墊巴 | 74 | - | - | A | - | | | | | |
| LBW-01a | SH窗扣碼墊巴 | 75 | - | - | - | - | | | | | |
| LBW-02 | TH窗佔墊巴 | 76 | - | - | A | - | | | | | |
| LBW-02a | SH窗佔墊巴 | 77 | - | - | - | - | | | | | |
| SS-04-02 | 扇撐墊巴(24"用) | 78 | - | - | - | - | | | | | |
| UN-DB-01 | 限位撐墊巴 | 79 | - | - | - | - | | | | | |
| SS-03 | 24"扇撐加力巴 | 80 | - | - | A | - | | | | | |
| SS-02 | 16"扇撐加力巴 | 81 | - | - | - | - | | | | | |
| CW-LB07 | 幕牆飛機碼 | 82 | - | - | - | - | | | | | |
| CW-AG07 | SH窗玉角碼用鋁角 | 83 | - | - | - | A | | | | | |
| CW-AG07a | TH窗玉角碼用鋁角 | 84 | - | - | A | B | | | | | |
| UN-DB-101 | 鎖扣T004墊巴 | 85 | - | - | - | 取消 | | | | | |
| J853-T22Z | 多點鎖放樣圖 | 86 | - | - | - | A | | | | | |
| J853-T22aZ | 多點鎖放樣圖 | 87 | - | - | - | A | | | | | |
| J853-T01 | 多點鎖放樣圖 | 88 | - | - | A | B | | | | | |
| J853-T01a | 多點鎖放樣圖 | 89 | - | - | A | B | | | | | |

# 圖則登記表
DRAWING REGISTER

| | | | 接收日期 Receiving Date (適用於客戶圖則) | | | | | | | | |
|---|---|---|---|---|---|---|---|---|---|---|---|
| 工程名稱 Project Title: | **延坪道住宅** | 年 | | | | | | | | | |
| | (T3座)大貨幕牆窗玉及配件 | 月 | | | | | | | | | |
| 工程編號 Project No: | J-853 | 日 | | | | | | | | | |
| 分發予 Distributed To | | | 發出日期 Issued Date | | | | | | | | |
| | | 年 | 22 | 22 | 22 | 22 | | | | | |
| | | 月 | 5 | 07 | 07 | 08 | | | | | |
| | | 日 | 20 | 14 | 26 | 08 | | | | | |

| 圖則編號 Drg. No. | 圖則名稱 Drawing Title | | 修訂編號 Revision No. | | | | | | | | |
|---|---|---|---|---|---|---|---|---|---|---|---|
| J853-T06b | 多點鎖放樣圖 | 90 | - | - | A | B | | | | | |
| J853-SL05 | 多點鎖放樣圖 | 91 | - | - | A | - | | | | | |
| J853-SL05a | 多點鎖放樣圖 | 92 | - | - | A | - | | | | | |
| J853-SL05b | 多點鎖放樣圖 | 93 | - | - | A | - | | | | | |
| J853-SR05 | 多點鎖放樣圖 | 94 | - | - | A | - | | | | | |
| J853-SR05a | 多點鎖放樣圖 | 95 | - | - | A | - | | | | | |
| J853-SR05b | 多點鎖放樣圖 | 96 | - | - | A | - | | | | | |

# 圖則登記表
DRAWING REGISTER

| | | | 接收日期 Receiving Date (適用於客戶圖則) | | | | | | | | | |
|---|---|---|---|---|---|---|---|---|---|---|---|---|
| 工程名稱 Project Title: | 延坪道住宅 | 年 | | | | | | | | | | |
| | (T3座)大貨幕牆窗玉及配件 | 月 | | | | | | | | | | |
| 工程編號 Project No: | J-853 | 日 | | | | | | | | | | |
| 分發予 Distributed To | | | 發出日期 Issued Date | | | | | | | | | |
| | | 年 | 22 | 22 | 22 | 22 | | | | | | |
| | | 月 | 5 | 07 | 07 | 08 | | | | | | |
| | | 日 | 20 | 14 | 26 | 08 | | | | | | |

| 圖則編號<br>Drg. No. | 圖則名稱<br>Drawing Title | | 修訂編號<br>Revision No. | | | | | | | | | |
|---|---|---|---|---|---|---|---|---|---|---|---|---|
| J853-SD-CW-4301 | 位置圖 | 1 | - | - | - | - | | | | | | |
| J853-SD-CW-4302 | 位置圖 | 2 | - | - | A | - | | | | | | |
| J853-SD-CW-4303 | 位置圖 | 3 | - | - | A | - | | | | | | |
| J853-SD-CW-4304 | 位置圖 | 4 | - | - | - | - | | | | | | |
| J853-SD-CW-4304A | 位置圖 | 5 | - | - | - | - | | | | | | |
| J853-SD-CW-4505 | 位置圖 | 6 | - | - | - | - | | | | | | |
| CW-TH22Z | 生窗玉組裝圖 | 7 | - | - | - | - | | | | | | |
| CW-TH22aZ | 生窗玉組裝圖 | 8 | - | - | - | - | | | | | | |
| CW-TH01 | 生窗玉組裝圖 | 9 | - | - | - | - | | | | | | |
| CW-TH01a | 生窗玉組裝圖 | 10 | - | - | - | - | | | | | | |
| CW-TH06 | 生窗玉組裝圖 | 11 | - | - | - | - | | | | | | |
| CW-TH06a | 生窗玉組裝圖 | 12 | - | - | A | - | | | | | | |
| CW-TH07 | 生窗玉組裝圖 | 13 | - | - | - | - | | | | | | |
| CW-TH07a | 生窗玉組裝圖 | 14 | - | - | A | - | | | | | | |
| CW-TH16 | 生窗玉組裝圖 | 15 | - | - | - | - | | | | | | |
| CW-TH16a | 生窗玉組裝圖 | 16 | - | - | - | - | | | | | | |
| CW-TH16b | 生窗玉組裝圖 | 17 | - | - | - | - | | | | | | |
| CW-TH18a | 生窗玉組裝圖 | 18 | - | - | - | - | | | | | | |
| CW-TH25X<br>(原圖號TH25) | 生窗玉組裝圖 | 19 | - | - | A | - | | | | | | |
| CW-TH25aX<br>(原圖號TH25a) | 生窗玉組裝圖 | 20 | - | - | A | - | | | | | | |
| CW-TH25bX<br>(原圖號TH25b) | 生窗玉組裝圖 | 21 | - | - | A | - | | | | | | |
| CW-TH28 | 生窗玉組裝圖 | 22 | - | - | - | - | | | | | | |
| CW-TH28a | 生窗玉組裝圖 | 23 | - | - | - | - | | | | | | |
| CW-TH30 | 生窗玉組裝圖 | 24 | - | - | - | - | | | | | | |
| CW-TH30a | 生窗玉組裝圖 | 25 | - | - | - | - | | | | | | |
| CW-TH30b | 生窗玉組裝圖 | 26 | - | - | - | - | | | | | | |
| CW-SH05L | 生窗玉組裝圖 | 27 | - | - | A | - | | | | | | |
| CW-SH05aL | 生窗玉組裝圖 | 28 | - | - | A | - | | | | | | |
| CW-SH05bL | 生窗玉組裝圖 | 29 | - | - | A | - | | | | | | |

# 圖則登記表
DRAWING REGISTER

工程名稱 Project Title: **延坪道住宅**
(T3座)大貨幕牆窗玉及配件

工程編號 Project No: J-853

接收日期 Receiving Date (適用於客戶圖則)

| | | | | | | | | | |
|---|---|---|---|---|---|---|---|---|---|
| 年 | | | | | | | | | |
| 月 | | | | | | | | | |
| 日 | | | | | | | | | |

分發予 Distributed To

發出日期 Issued Date

| | | | | | | | | | |
|---|---|---|---|---|---|---|---|---|---|
| 年 | 22 | 22 | 22 | 22 | | | | | |
| 月 | 5 | 07 | 07 | 08 | | | | | |
| 日 | 20 | 14 | 26 | 08 | | | | | |

| 圖則編號 Drg. No. | 圖則名稱 Drawing Title | | 修訂編號 Revision No. | | | | | | | | |
|---|---|---|---|---|---|---|---|---|---|---|---|
| CW-SH06L | 生窗玉組裝圖 | 30 | - | - | A | - | | | | | |
| CW-SH06aL | 生窗玉組裝圖 | 31 | - | - | A | - | | | | | |
| CW-SH06bL | 生窗玉組裝圖 | 32 | - | - | A | - | | | | | |
| CW-SH07L | 生窗玉組裝圖 | 33 | - | - | A | - | | | | | |
| CW-SH07bL | 生窗玉組裝圖 | 34 | - | - | A | - | | | | | |
| CW-SH05R | 生窗玉組裝圖 | 35 | - | - | A | - | | | | | |
| CW-SH05aR | 生窗玉組裝圖 | 36 | - | - | A | - | | | | | |
| CW-SH05bR | 生窗玉組裝圖 | 37 | - | - | A | - | | | | | |
| CW-SH06R | 生窗玉組裝圖 | 38 | - | - | A | - | | | | | |
| CW-SH06aR | 生窗玉組裝圖 | 39 | - | - | A | - | | | | | |
| CW-SH06bR | 生窗玉組裝圖 | 40 | - | - | A | - | | | | | |
| X86169-02T-01T | 窗玉橫料 | 41 | - | - | A | - | | | | | |
| X86169-02T-22T | 窗玉橫料 | 42 | - | - | - | - | | | | | |
| X86169-02L-05T | 窗玉橫料 | 43 | - | - | - | - | | | | | |
| X86169-02R-05T | 窗玉橫料 | 44 | - | - | - | - | | | | | |
| X86169-02T-01D | 窗玉橫料 | 45 | - | - | A | - | | | | | |
| X86169-02T-22D | 窗玉橫料 | 46 | - | - | - | - | | | | | |
| X86169-02L-05D | 窗玉橫料 | 47 | - | - | A | - | | | | | |
| X86169-02R-05D | 窗玉橫料 | 48 | - | - | A | - | | | | | |
| X86167-02T-22 | 窗玉企料 | 49 | - | A | B | - | | | | | |
| X86167-02T-02L | 窗玉企料 | 50 | - | A | B | - | | | | | |
| X86167-02T-02R | 窗玉企料 | 51 | - | A | B | - | | | | | |
| X86167-02L-01 | 窗玉企料 | 52 | - | - | - | - | | | | | |
| X86167-02L-01R | 窗玉企料 | 53 | - | - | A | - | | | | | |
| X86167-02R-01 | 窗玉企料 | 54 | - | - | A | - | | | | | |
| X86167-02R-01R | 窗玉企料 | 55 | - | - | - | - | | | | | |
| X85988-02-01T | 玻璃扣盖(带胶条位) | 56 | - | - | A | - | | | | | |
| X85988-02-22T | 玻璃扣盖(带胶条位) | 57 | - | - | - | - | | | | | |
| X85988-02-05 | 玻璃扣盖(带胶条位) | 58 | - | - | - | - | | | | | |
| UN-LB05L | TH窗玉拉巴 | 59 | - | - | - | - | | | | | |
| UN-LB05R | TH窗玉拉巴 | 60 | - | - | - | - | | | | | |

美特鋁質有限公司
MIDI Aluminium Fabricator Ltd.

**QF005/8**

# 圖則登記表
DRAWING REGISTER

| | | | 接收日期 Receiving Date (適用於客戶圖則) | | | | | | | | | |
|---|---|---|---|---|---|---|---|---|---|---|---|---|
| 工程名稱 Project Title: | 延坪道住宅 | 年 | | | | | | | | | | |
| | (T3座)大貨幕牆窗玉及配件 | 月 | | | | | | | | | | |
| 工程編號 Project No: | J-853 | 日 | | | | | | | | | | |
| 分發予 Distributed To | | | 發出日期 Issued Date | | | | | | | | | |
| | | 年 | 22 | 22 | 22 | 22 | | | | | | |
| | | 月 | 5 | 07 | 07 | 08 | | | | | | |
| | | 日 | 20 | 14 | 26 | 08 | | | | | | |

| 圖則編號<br>Drg. No. | 圖則名稱<br>Drawing Title | | 修訂編號<br>Revision No. | | | | | | | | | |
|---|---|---|---|---|---|---|---|---|---|---|---|---|
| UN-LB05aL | TH窗玉拉巴 | 61 | - | - | - | - | | | | | | |
| UN-LB05aR | TH窗玉拉巴 | 62 | - | - | - | - | | | | | | |
| UN-LB05-01 | TH窗玉拉巴 | 63 | - | - | A | - | | | | | | |
| UN-LB05-22 | TH窗玉拉巴 | 64 | - | - | A | - | | | | | | |
| UN-LB05-25X<br>(原圖號UN-LB05-25) | TH窗玉拉巴 | 65 | - | - | A | - | | | | | | |
| LBW-03a | 24"扇撐墊巴 | 66 | - | - | A | - | | | | | | |
| LBW-04a | 24"扇撐墊巴 | 67 | - | - | A | - | | | | | | |
| UN-LB08L | SH窗玉拉巴 | 68 | - | - | A | - | | | | | | |
| UN-LB08R | SH窗玉拉巴 | 69 | - | - | A | - | | | | | | |
| LBW-09 | 16"扇撐墊巴 | 70 | - | - | - | - | | | | | | |
| LBW-09a | 16"扇撐墊巴 | 71 | - | - | - | - | | | | | | |
| LBW-09R | 16"扇撐墊巴 | 72 | - | - | - | - | | | | | | |
| LBW-09aR | 16"扇撐墊巴 | 73 | - | - | - | - | | | | | | |
| LBW-01 | TH窗扣碼墊巴 | 74 | - | - | A | - | | | | | | |
| LBW-01a | SH窗扣碼墊巴 | 75 | - | - | - | - | | | | | | |
| LBW-02 | TH窗佔墊巴 | 76 | - | - | A | - | | | | | | |
| LBW-02a | SH窗佔墊巴 | 77 | - | - | - | - | | | | | | |
| SS-04-02 | 扇撐墊巴(24"用) | 78 | - | - | - | - | | | | | | |
| UN-DB-01 | 限位撐墊巴 | 79 | - | - | - | - | | | | | | |
| SS-03 | 24"扇撐加力巴 | 80 | - | - | A | - | | | | | | |
| SS-02 | 16"扇撐加力巴 | 81 | - | - | - | - | | | | | | |
| CW-LB07 | 幕牆飛機碼 | 82 | - | - | - | - | | | | | | |
| CW-AG07 | SH窗玉角碼用鋁角 | 83 | - | - | - | A | | | | | | |
| CW-AG07a | TH窗玉角碼用鋁角 | 84 | - | - | A | B | | | | | | |
| UN-DB-101 | 鎖扣T004墊巴 | 85 | - | - | - | 取消 | | | | | | |
| J853-T22Z | 多點鎖放樣圖 | 86 | - | - | - | A | | | | | | |
| J853-T22aZ | 多點鎖放樣圖 | 87 | - | - | - | A | | | | | | |
| J853-T01 | 多點鎖放樣圖 | 88 | - | - | A | B | | | | | | |
| J853-T01a | 多點鎖放樣圖 | 89 | - | - | A | B | | | | | | |

# 圖則登記表
DRAWING REGISTER

| | | | 接收日期 Receiving Date (適用於客戶圖則) | | | | | | | | | |
|---|---|---|---|---|---|---|---|---|---|---|---|---|
| 工程名稱 Project Title: | **延坪道住宅** | 年 | | | | | | | | | | |
| | (T3座)大貨幕牆窗玉及配件 | 月 | | | | | | | | | | |
| 工程編號 Project No: | J-853 | 日 | | | | | | | | | | |
| 分發予 Distributed To | | | 發出日期 Issued Date | | | | | | | | | |
| | | 年 | 22 | 22 | 22 | 22 | | | | | | |
| | | 月 | 5 | 07 | 07 | 08 | | | | | | |
| | | 日 | 20 | 14 | 26 | 08 | | | | | | |

| 圖則編號 Drg. No. | 圖則名稱 Drawing Title | | 修訂編號 Revision No. | | | | | | | | | |
|---|---|---|---|---|---|---|---|---|---|---|---|---|
| J853-T06b | 多點鎖放樣圖 | 90 | - | - | A | B | | | | | | |
| J853-SL05 | 多點鎖放樣圖 | 91 | - | - | A | - | | | | | | |
| J853-SL05a | 多點鎖放樣圖 | 92 | - | - | A | - | | | | | | |
| J853-SL05b | 多點鎖放樣圖 | 93 | - | - | A | - | | | | | | |
| J853-SR05 | 多點鎖放樣圖 | 94 | - | - | A | - | | | | | | |
| J853-SR05a | 多點鎖放樣圖 | 95 | - | - | A | - | | | | | | |
| J853-SR05b | 多點鎖放樣圖 | 96 | - | - | A | - | | | | | | |


美特鋁質 有限公司
MIDI Aluminium Fabricator Ltd.

SH窗玉碼用

| 工程號 | J853 | 地盤 | 延坪道住宅 |
|---|---|---|---|

# 數量:404+26（後備)=430


依據工廠安裝測試，5mm厚碼仔安裝不便，改用厚度4mm碼仔，尺寸及數量不變 A

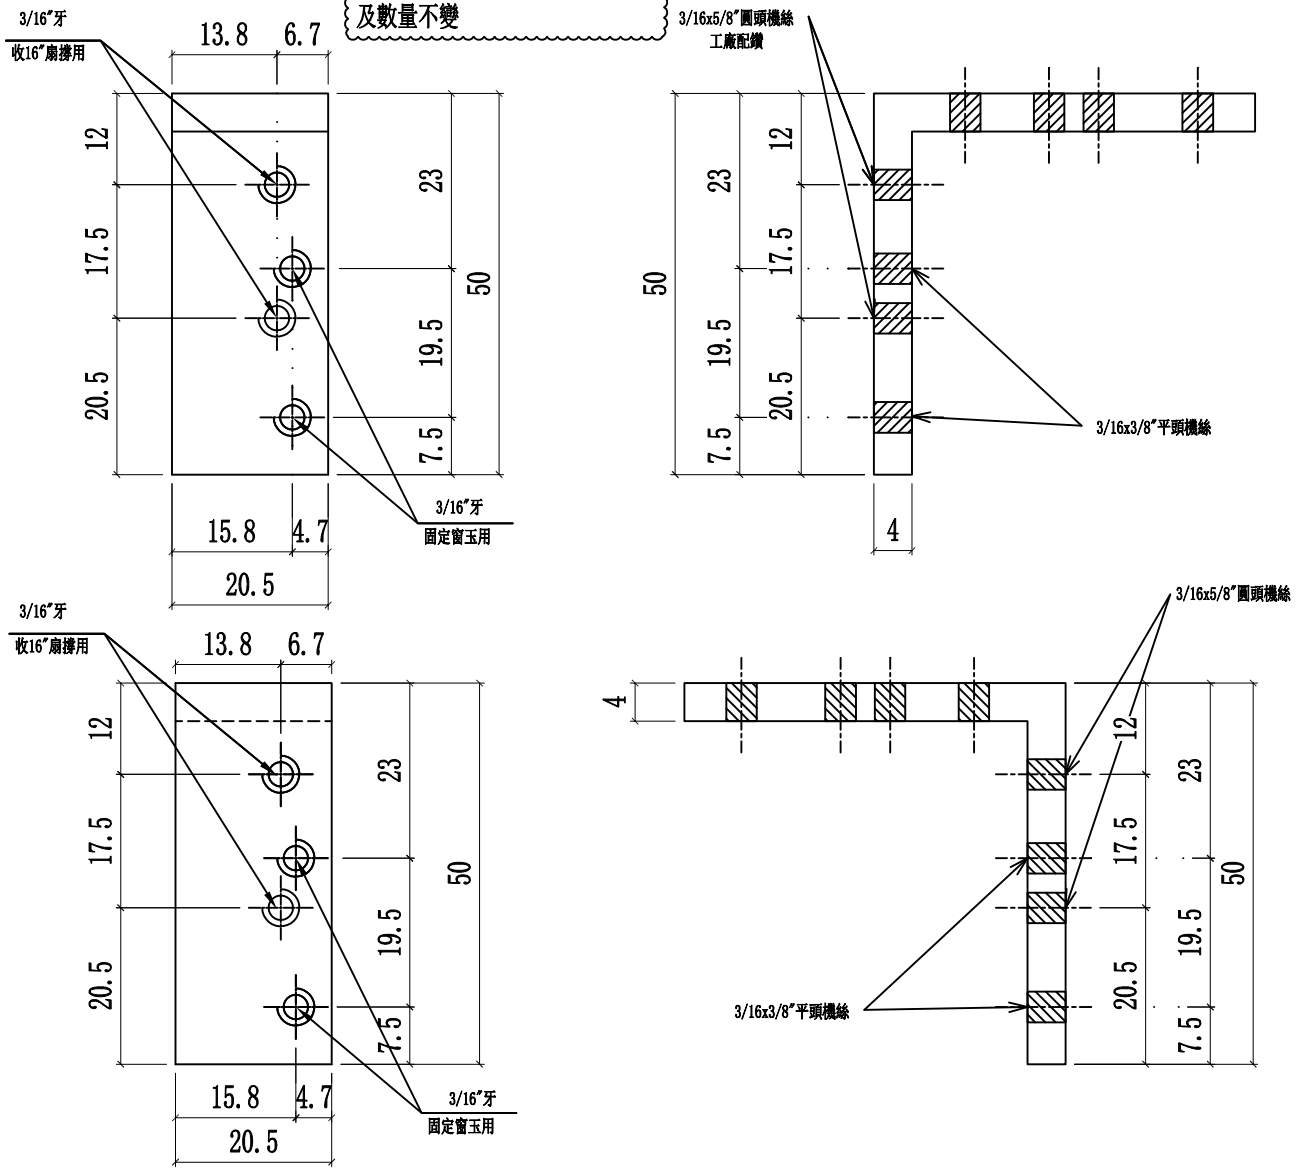






安裝示意圖

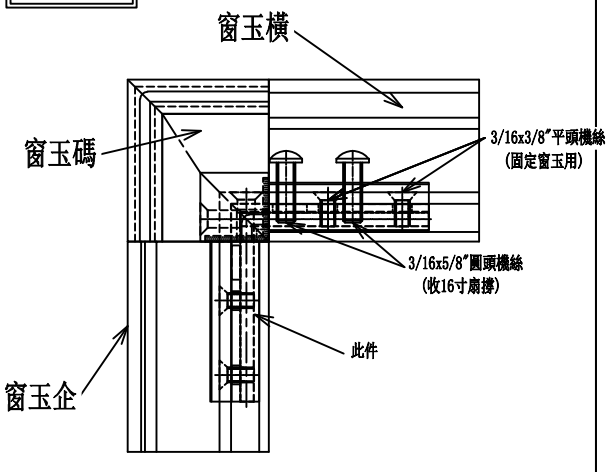


安裝示意圖

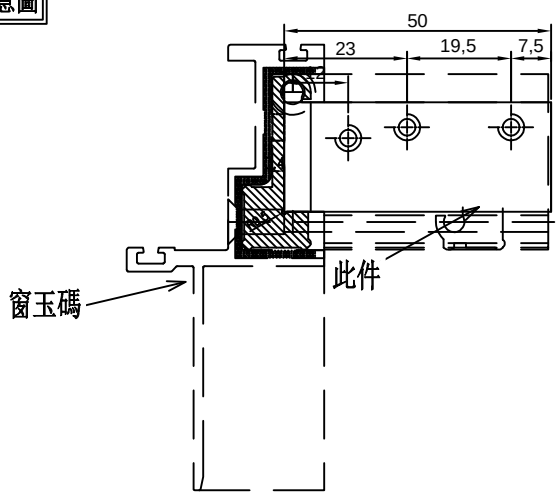


| 名稱 | SH窗玉角碼用鋁角 | 制圖 | 付吉寧 | 2022.05.20 | 修改 | A | | |
|---|---|---|---|---|---|---|---|---|
| 材料 | 50*50*4mm鋁角 A | 復核 | 謝永林 | 2022.05.28 | 日期 | 2022.08.08 | | |
| 顏色 | MILL | 批準 | 胡哥 | | 圖號 | CW-AG07 | | |

美特鋁質 有限公司
MIDI Aluminium Fabricator Ltd.


| 工程號 | J853 | 地盤 | 延坪道住宅 |
|---|---|---|---|

TH窗玉碼用


數量:584+16(後備)=600

雲線處修改孔位尺寸


B 依據工廠安裝測試，5mm厚碼仔安裝不便，改用厚度4mm碼仔，尺寸及數量不變

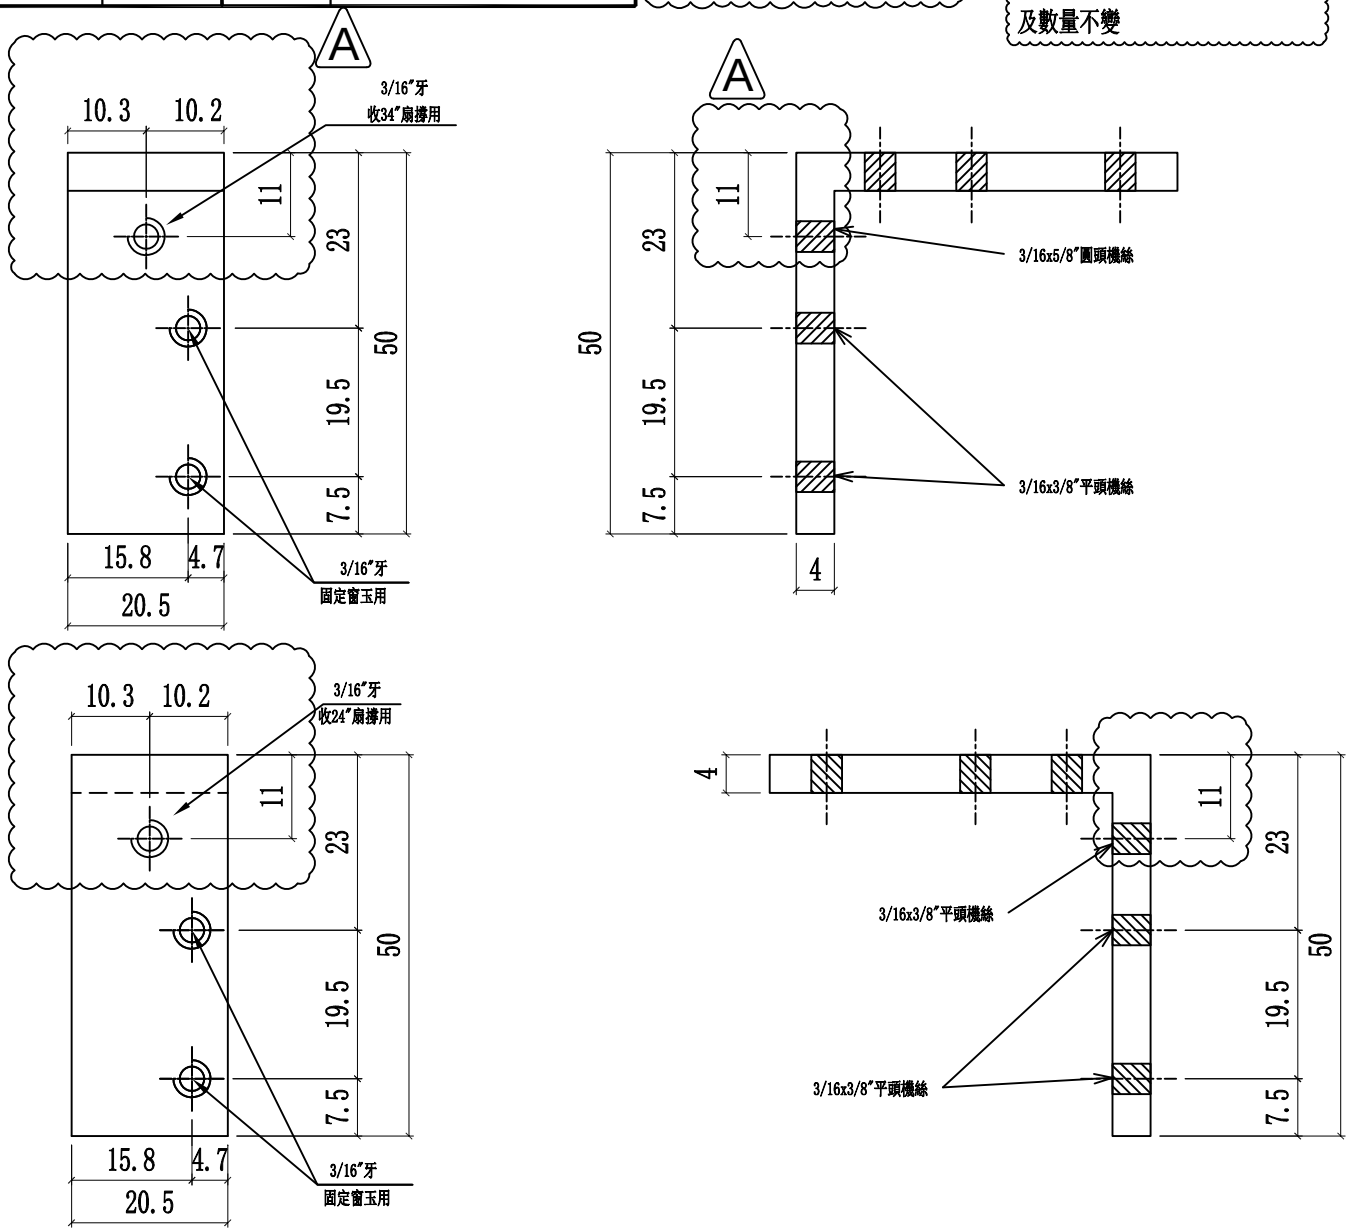


安裝示意圖

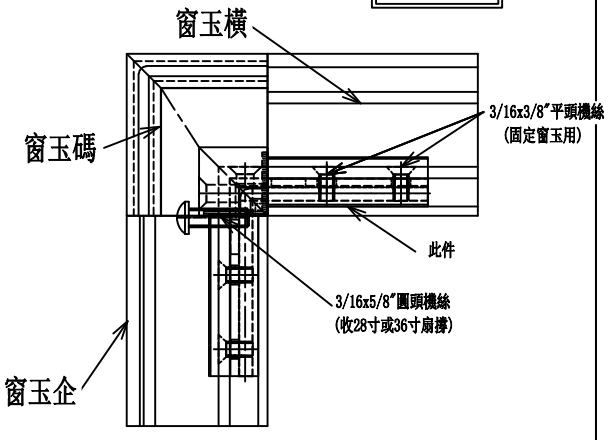


安裝示意圖

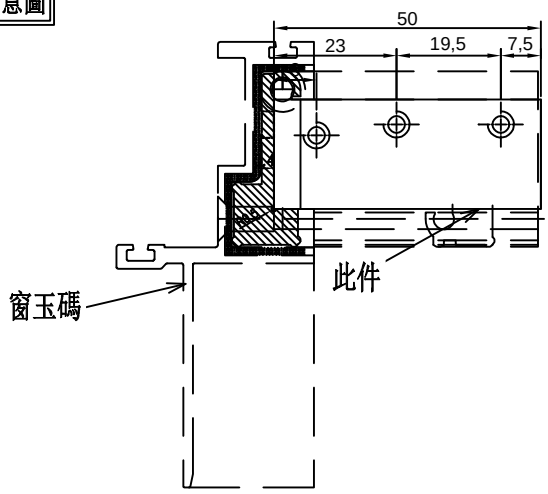



| 名稱 | TH窗玉角碼用鋁角 | 制圖 | 付吉寧 | 2022.05.20 | 修改 | A | B | |
|---|---|---|---|---|---|---|---|---|
| 材料 | 50*50*4mm鋁角 B | 復核 | 謝永林 | 2022.05.28 | 日期 | 2022.07.26 | 2022.08.08 | |
| 顏色 | MILL | 批準 | 胡哥 | | 圖號 | CW-AG07a | | |

美特鋁質 有限公司
MIDI Aluminium Fabricator Ltd.


TH窗夾巴用

| 工程號 | J853 | 地盤 | 延坪道住宅 |
|---|---|---|---|

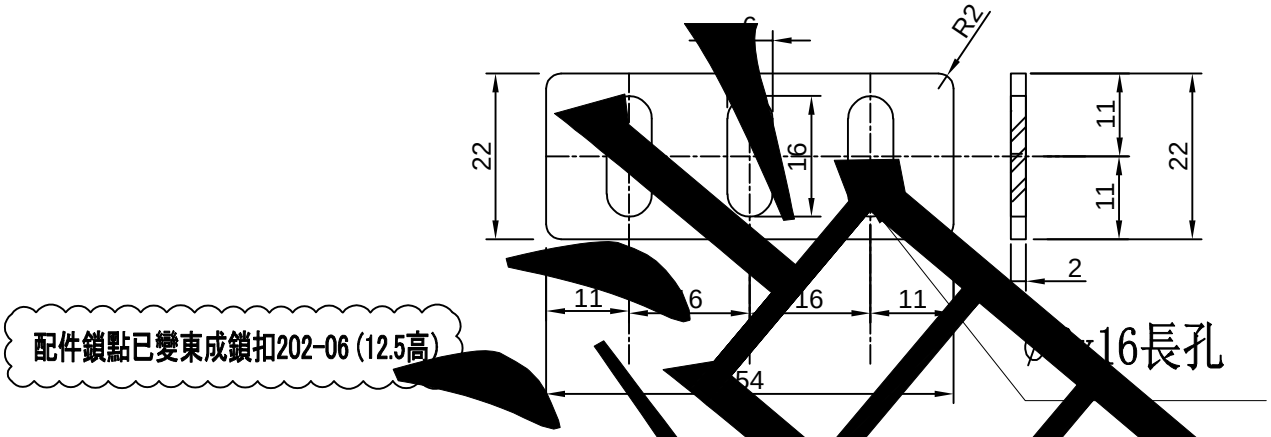


## 安裝示意圖

此示意圖TH與SH窗通用

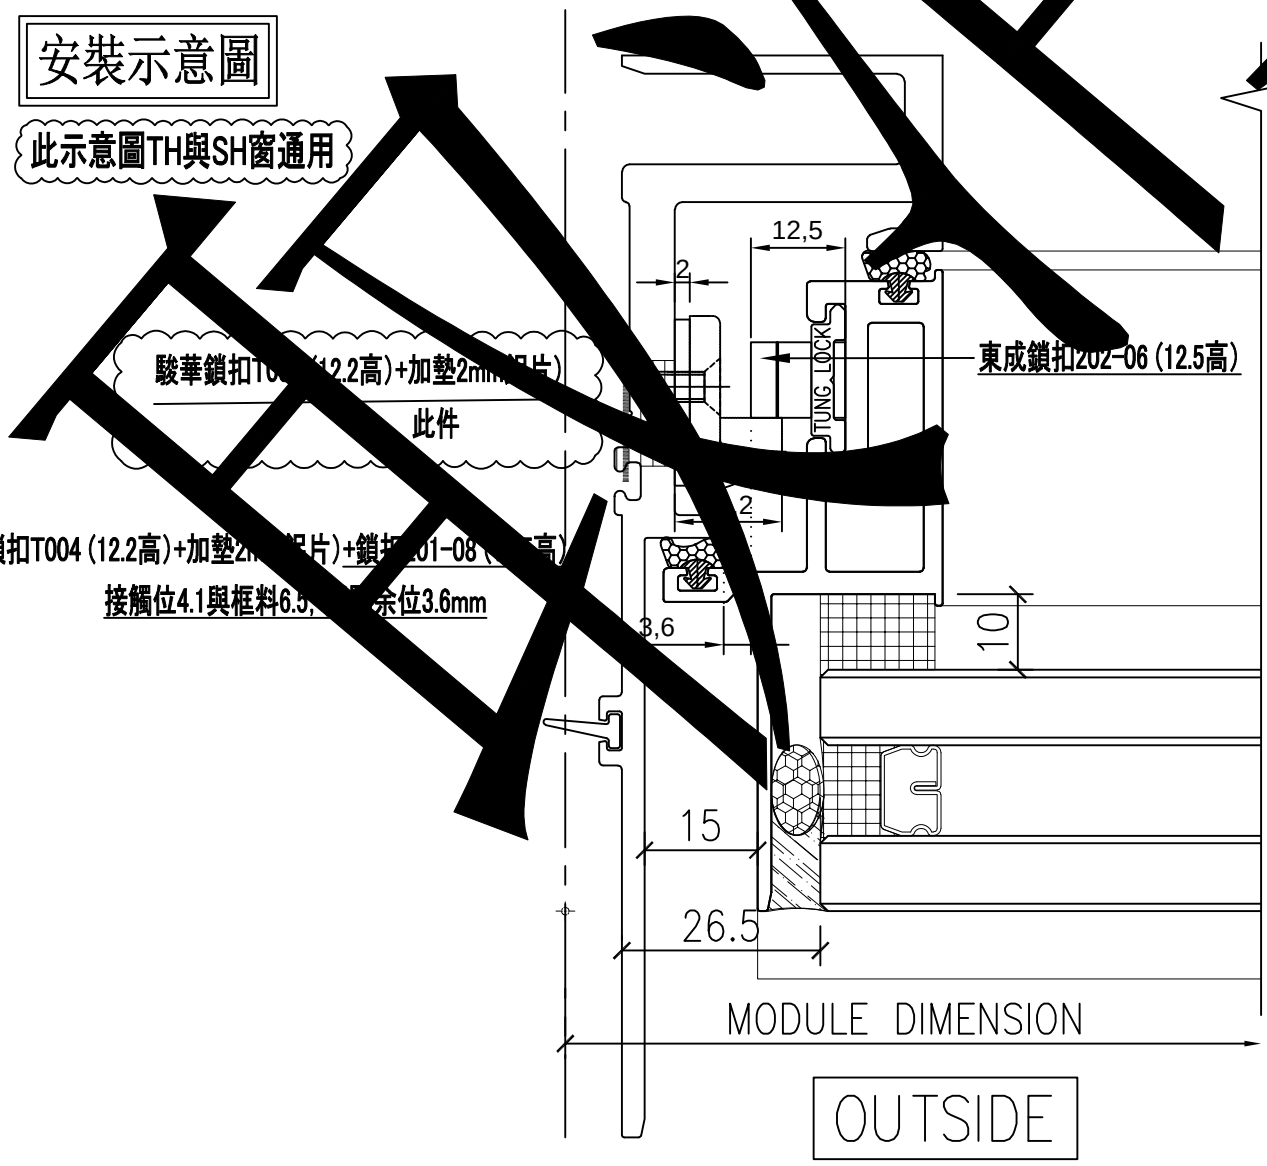



| 名稱 | 鎖扣T004墊巴 | 制圖 | 付吉寧 | 2022.02.20 | 修改 | | | |
|---|---|---|---|---|---|---|---|---|
| 材料 | 2㎜鋁板 | 復核 | 謝永林 | 2022.05.28 | 日期 | | | |
| 顏色 | 鉻化 | 批準 | 胡哥 | | 圖號 | UN-DB-101 | | |

美特鋁質 有限公司
MIDI Aluminium Fabricator Ltd.

| 工程號 | J853 | 地盤 | 延坪道住宅 |
|---|---|---|---|

| 圖號 | 層數 | 數量 | 總數 | 使用位置 | 樓層 |
|---|---|---|---|---|---|
| 853-T22Z | 14 | 1 | 14 | CW-TH22Z | 6F-15F,17F-22F |

Ⓐ 依據EI4956 修改企向鎖點
原東成鎖點202-06(12.5高)
更改為俊華鎖點(12.5高)

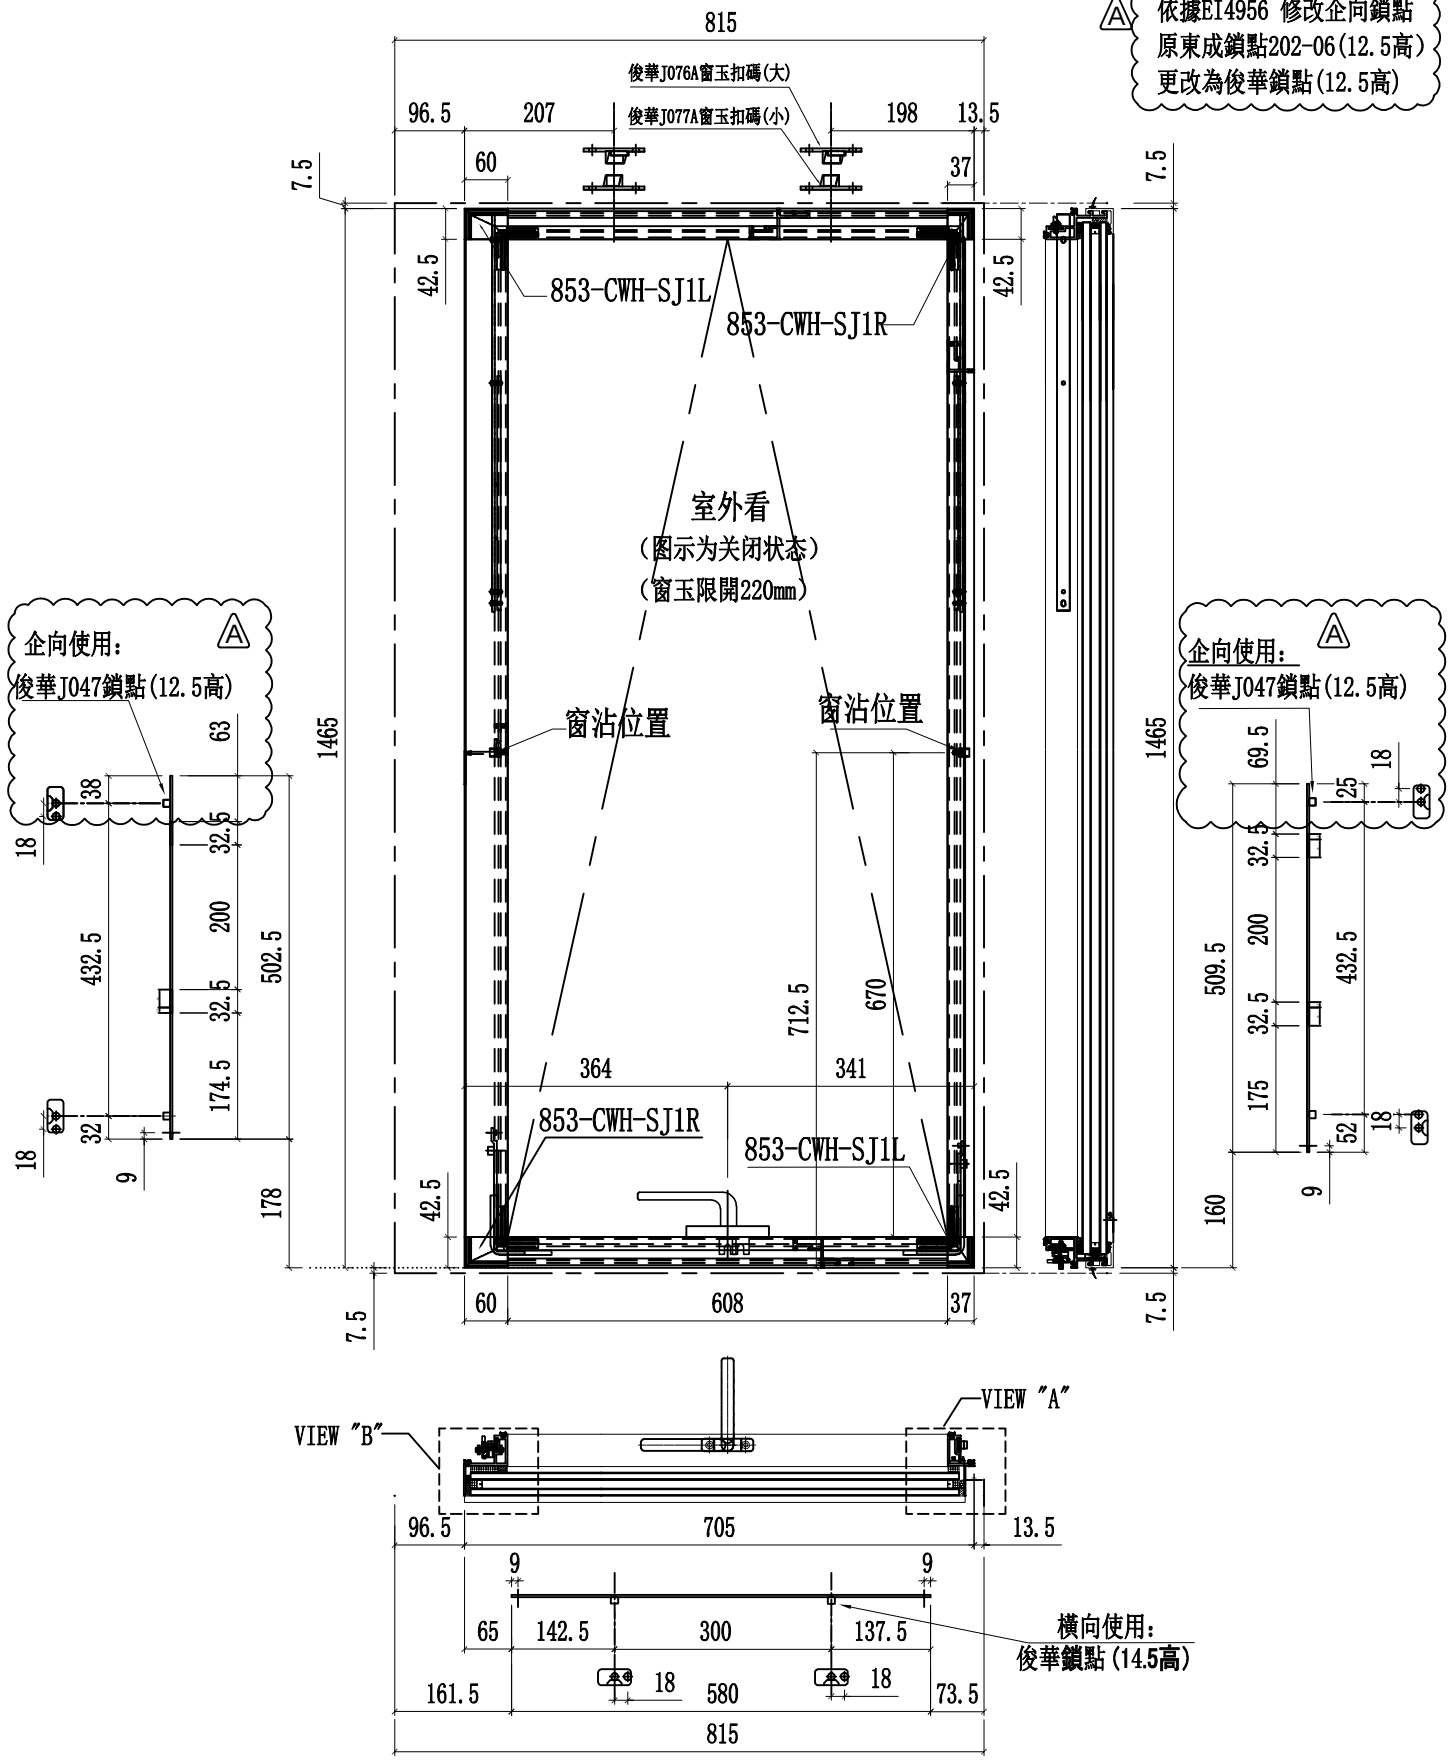



| 名稱 | 多點鎖放樣圖 | 制圖 | 付吉寧 | 2022.05.20 | 修改 | A | | |
|---|---|---|---|---|---|---|---|---|
| 材料 | - | 復核 | 謝永林 | 2022.05.28 | 日期 | 2022.08.08 | | |
| 顏色 | JMQ213457(三塗) | 批準 | 胡哥 | | 圖號 | J853-T22Z | | |

美特鋁質 有限公司
MIDI Aluminium Fabricator Ltd.

| 工程號 | J853 | 地盤 | 延坪道住宅 |
|---|---|---|---|

| 圖號 | 層數 | 數量 | 總數 | 使用位置 | 樓層 |
|---|---|---|---|---|---|
| 853-T22aZ | 2 | 1 | 2 | CW-TH22aZ | 5F,16F |

Ⓐ 依據EI4956 修改企向鎖點
原東成鎖點202-06(12.5高)
更改為俊華鎖點(12.5高)

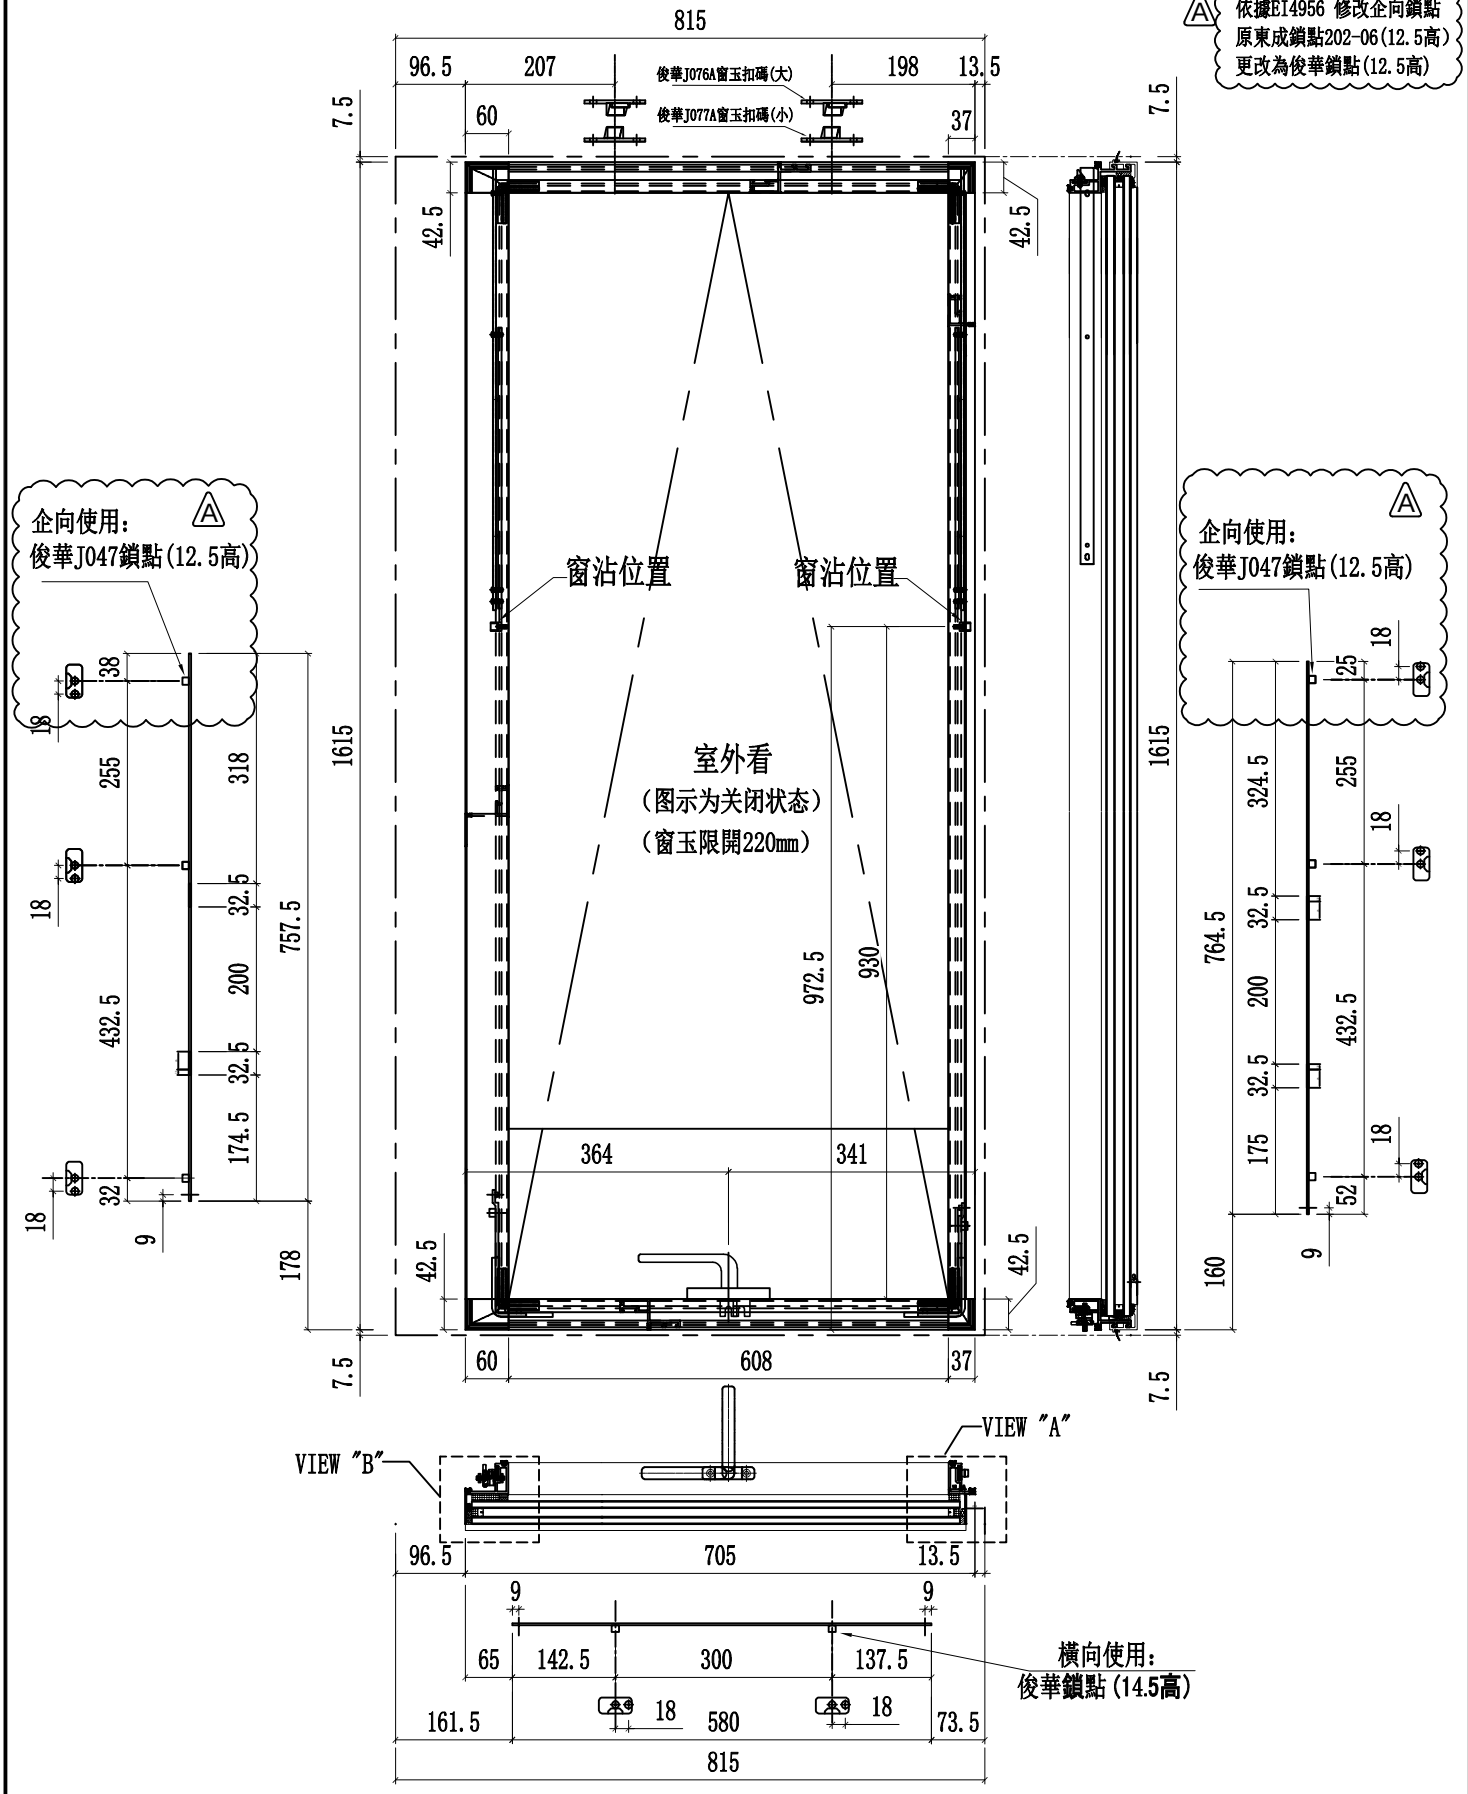


| 名稱 | 多點鎖放樣圖 | 制圖 | 付吉寧 | 2022.05.20 | 修改 | A | | |
|---|---|---|---|---|---|---|---|---|
| 材料 | - | 復核 | 謝永林 | 2022.05.28 | 日期 | 2022.08.08 | | |
| 顏色 | JMQ213457(三塗) | 批準 | 胡哥 | | 圖號 | J853-T22aZ | | |


美特鋁質 有限公司
MIDI Aluminium Fabricator Ltd.

| 工程號 | J853 | 地盤 | 延坪道住宅 |
|---|---|---|---|

依據EI4439－A修改分格寬度及物料編號 (A)

依據EI4956 修改企向鎖點
原東成鎖點202-06(12.5高)
更改為俊華鎖點(12.5高) (B)

| 圖號 | 樓層 | 數量 | 總數 | L | L1 | A | B | K | 使用位置 | 樓層 |
|---|---|---|---|---|---|---|---|---|---|---|
| J853-T01 | 8 | 1 | 8 | 373 | 400 | 271 | | 98 | CW-TH01 | 6F-15F |
| J853-T06 | 8 | 1 | 8 | 573 | 600 | 471 | 214 | 179.5 | CW-TH06 | 6F-15F |
| J853-T07 | 8 | 1 | 8 | 585.5 | 612.5 | 483.5 | 226.5 | 179.5 | CW-TH07 | 6F-15F |
| J853-T16 | 14 | 1 | 14 | 690.5 | 717.5 | 588.5 | 331.5 | 179.5 | CW-TH16 | 6F-15F,17F-22F |
| | 14 | 1 | 14 | 788 | 815 | 686 | 429 | 179.5 | | 6F-15F,17F-22F |
| J853-T25X | 8 | 1 | 8 | 1198 | 1225 | 1096 | 839 | 249.5 | CW-TH25X | 6F-15 |
| | 6 | 1 | 6 | 1198 | 1225 | 1096 | 839 | 249.5 | | 17F-22F |
| J853-T28 | 8 | 1 | 8 | 898 | 925 | 796 | 539 | 179.5 | CW-TH28 | 6F-15 |
| J853-T30 | 14 | 1 | 14 | 923 | 950 | 821 | 564 | 179.5 | CW-TH30 | 11F-15F,17F-22F |
| | 14 | 1 | 14 | 923 | 950 | 821 | 564 | 179.5 | | 11F-15F,17F-22F |
| 合計: | | | 102 | | | | | | | |

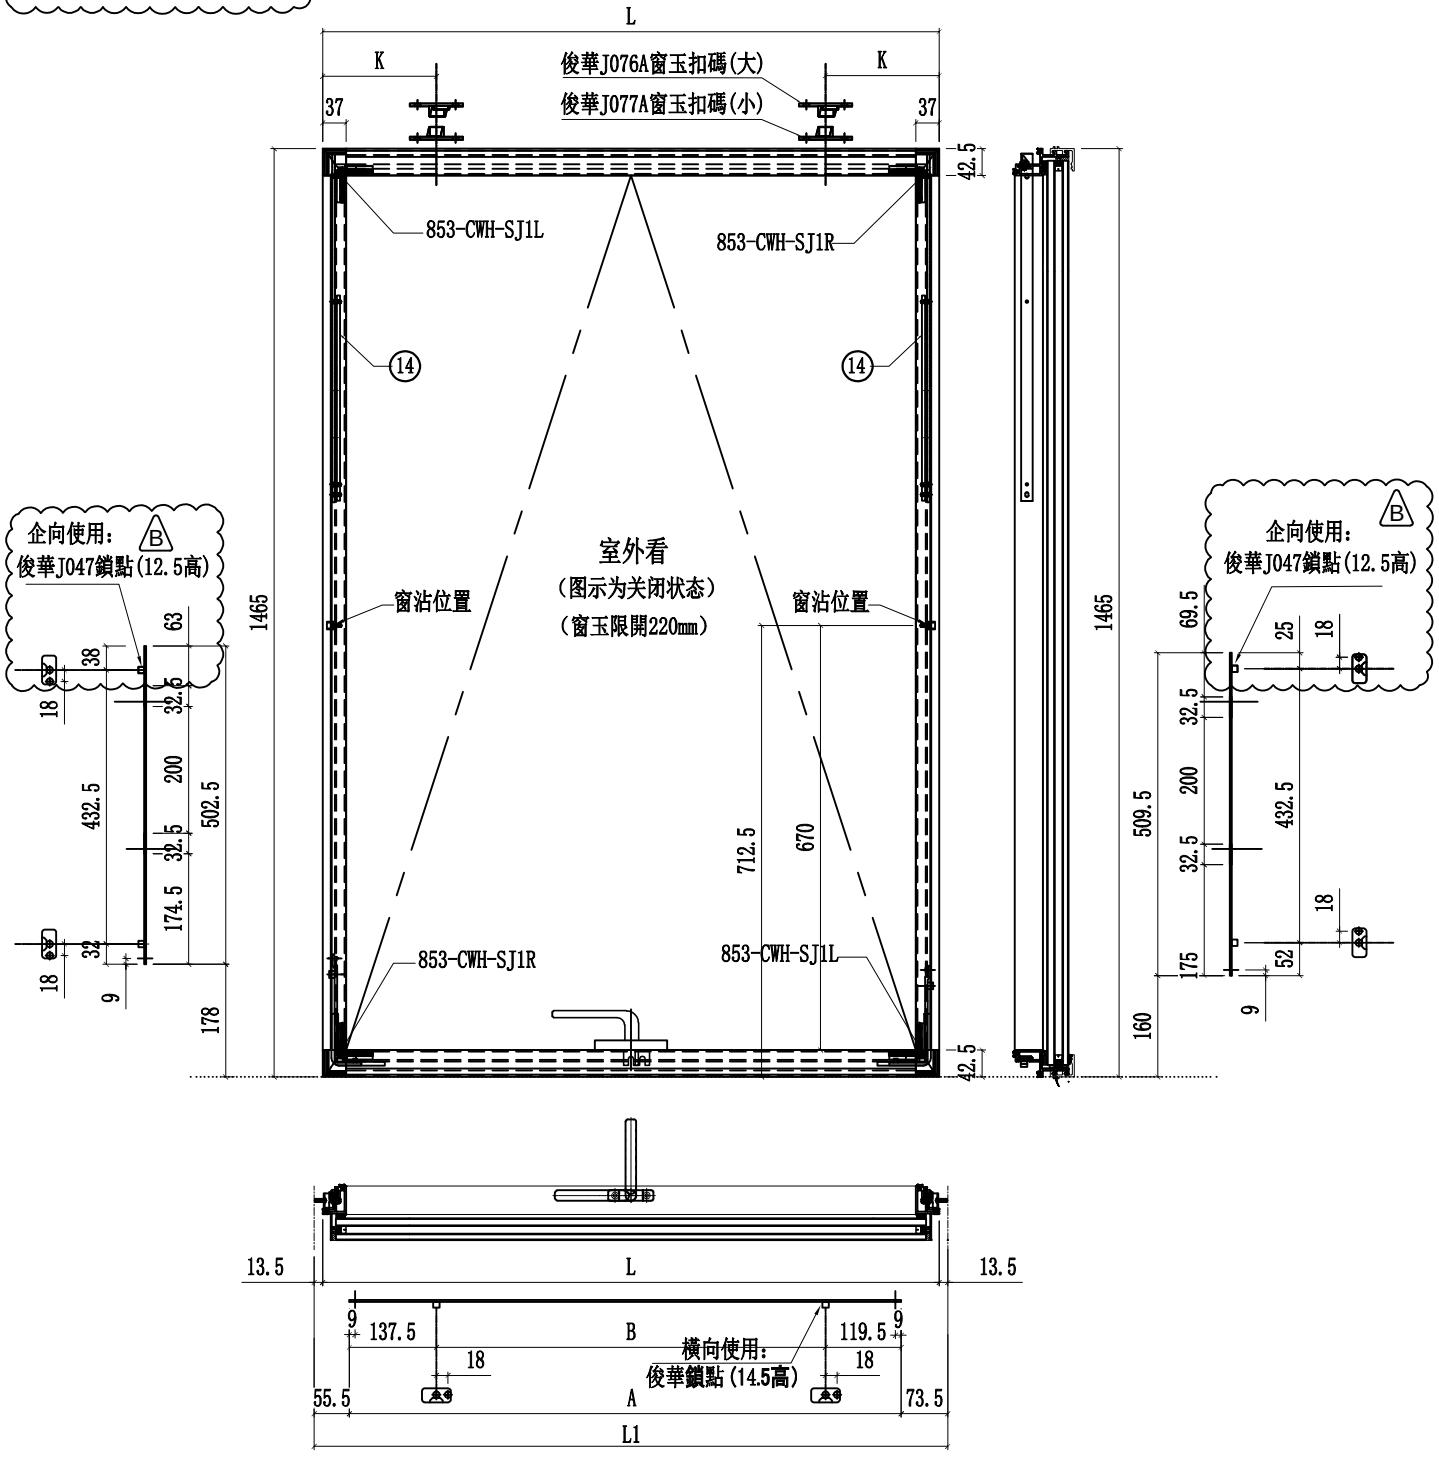


| 名稱 | 多點鎖放樣圖 | 制圖 | 付吉寧 | 2022.05.20 | 修改 | A | B | |
|---|---|---|---|---|---|---|---|---|
| 材料 | - | 復核 | 謝永林 | 2022.05.28 | 日期 | 2022.07.26 | 2022.08.08 | |
| 顏色 | JMQ213457(三塗) | 批準 | 胡哥 | | 圖號 | J853-T01 | | |


美特鋁質 有限公司
MIDI Aluminium Fabricator Ltd.

| 工程號 | J853-T37a | 地盤 | 延坪道住宅 |
|---|---|---|---|

依據EI4439－A 修改分格寬度及物料編號

依據EI4956 修改企向鎖點
原東成鎖點202-06(12.5高)
更改為俊華鎖點(12.5高) B

| 圖號 | 樓層 | 數量 | 總數 | L | L1 | A | B | K | 使用位置 | 樓層 |
|---|---|---|---|---|---|---|---|---|---|---|
| J853-T01a | 1 | 1 | 1 | 373 | 400 | 271 | | 98 | CW-TH01a | 16F |
| J853-T06a | 2 | 1 | 2 | 573 | 600 | 471 | 214 | 179.5 | CW-TH06a | 5F,16F |
| | 1 | 1 | 1 | 573 | 600 | 471 | 214 | 179.5 | CW-TH06aX | 5F |
| J853-T07a | 1 | 1 | 1 | 585.5 | 612.5 | 483.5 | 226.5 | 179.5 | CW-TH07a | 16F |
| J853-T16a | 3 | 1 | 3 | 690.5 | 717.5 | 588.5 | 331.5 | 179.5 | CW-TH16a | 5F,16F,25F |
| | 3 | 1 | 3 | 690.5 | 717.5 | 588.5 | 331.5 | 179.5 | | 5F,16F,25F |
| J853-T18a | 1 | 1 | 1 | 723 | 750 | 621 | 364 | 179.5 | CW-TH18a | 25F |
| | 1 | 1 | 1 | 723 | 750 | 621 | 364 | 179.5 | | 25F |
| J853-T25aX | 2 | 1 | 2 | 1198 | 1225 | 1096 | 839 | 249 | CW-TH25aX | 5F,16F |
| | 1 | 1 | 1 | 1198 | 1225 | 1096 | 839 | 249 | | 25F |
| J853-T28a | 1 | 1 | 1 | 898 | 925 | 796 | 539 | 179.5 | CW-TH28a | 16F |
| J853-T30a | 3 | 1 | 3 | 923 | 950 | 821 | 564 | 179.5 | CW-TH30a | 5F,16F,25F |
| | 3 | 1 | 3 | 923 | 950 | 821 | 564 | 179.5 | | 5F,16F,25F |
| 合計: | | | 23 | | | | | | | |

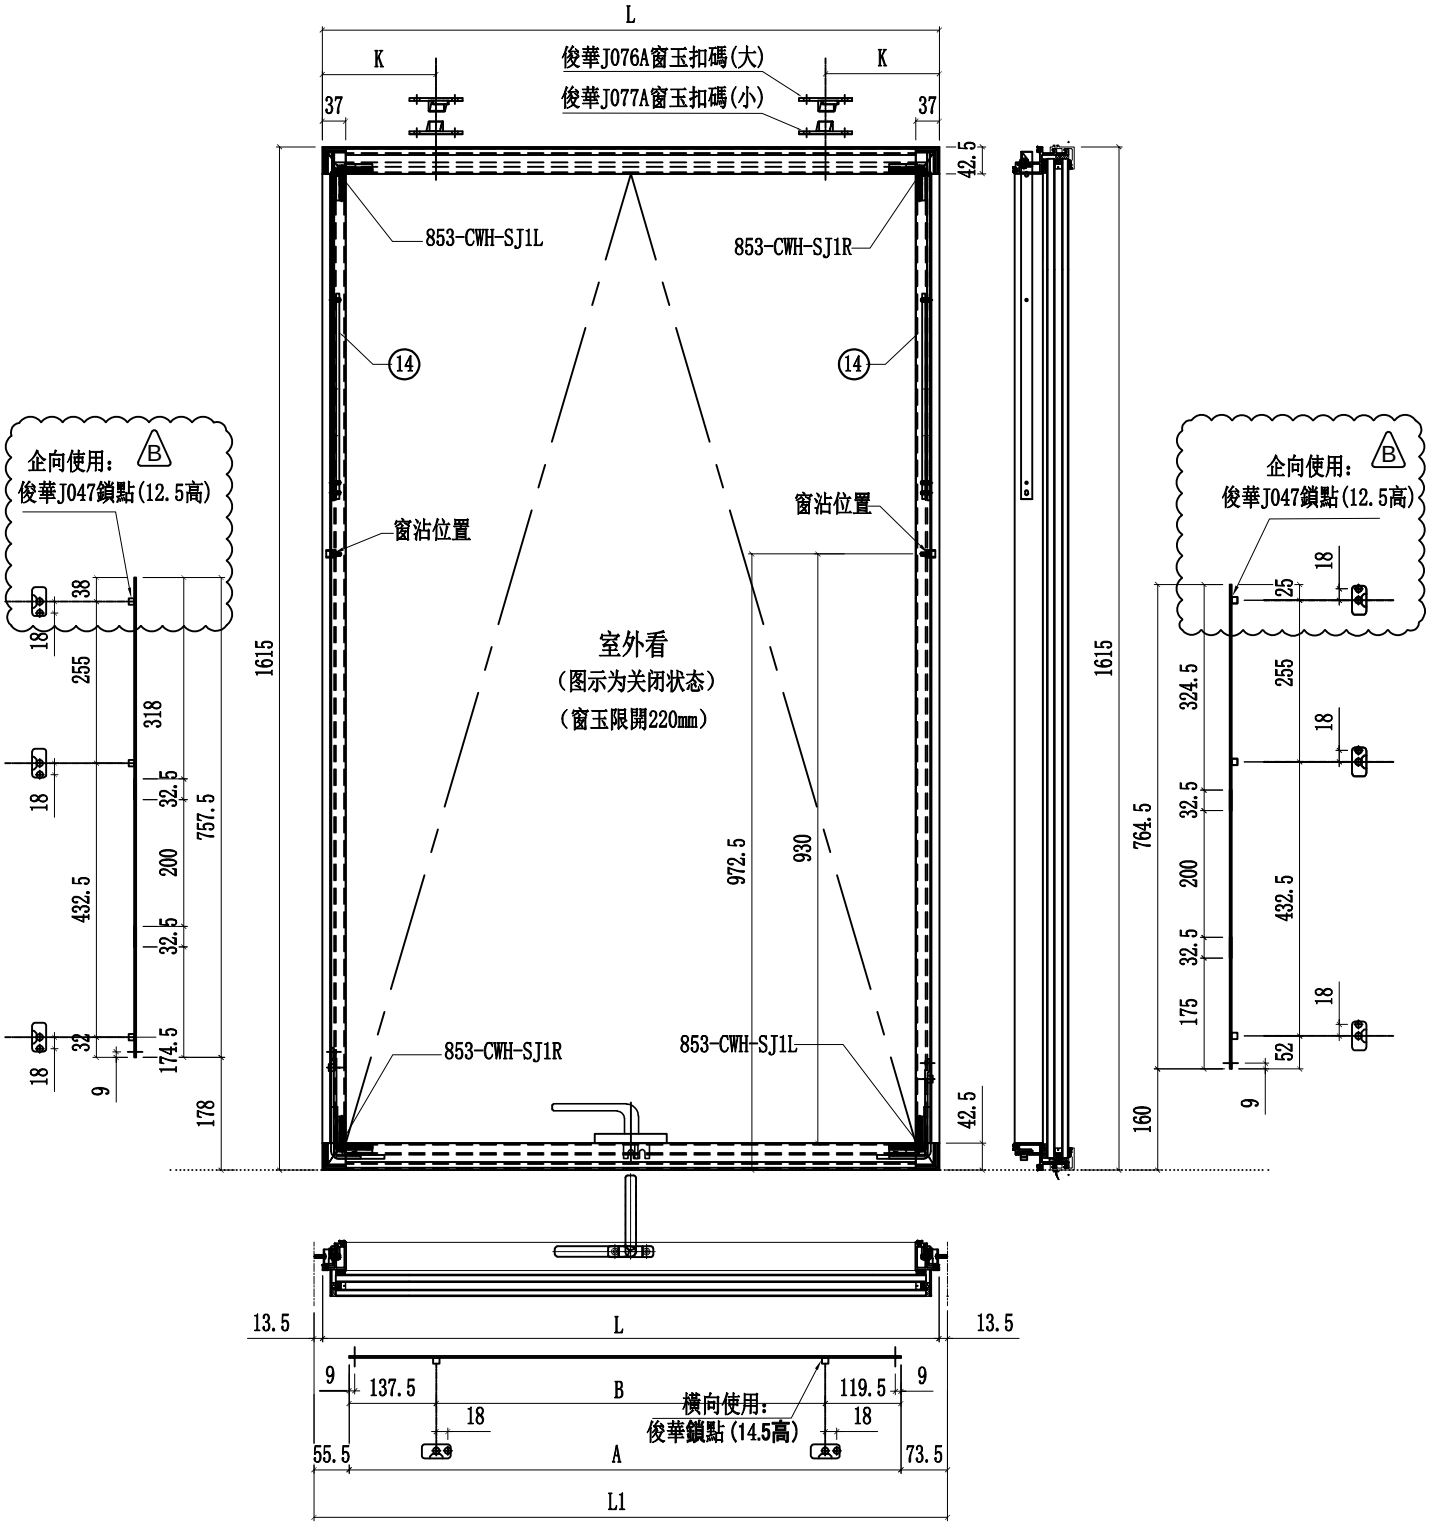


| 名稱 | 多點鎖放樣圖 | 制圖 | 付吉寧 | 2022.05.20 | 修改 | A | B | |
|---|---|---|---|---|---|---|---|---|
| 材料 | - | 復核 | 謝永林 | 2022.05.28 | 日期 | 2022.07.26 | 2022.08.08 | |
| 顏色 | JMQ213457(三塗) | 批準 | 胡哥 | | 圖號 | J853-T01a | | |


美特鋁質 有限公司
MIDI Aluminium Fabricator Ltd.

| 工程號 | J853 | 地盤 | 延坪道住宅 |
|---|---|---|---|

依據EI4439－A修改分格寬度及物料編號

依據EI4956 修改企向鎖點
原東成鎖點202-06(12.5高)
更改為俊華鎖點(12.5高) B

| 圖號 | 樓層 | 數量 | 總數 | L | L1 | A | B | K | 使用位置 | 樓層 |
|---|---|---|---|---|---|---|---|---|---|---|
| J853-T06b | 1 | 1 | 1 | 573 | 600 | 471 | 214 | 179.5 | CW-TH06b | 23F |
| A | 1 | 1 | 1 | 573 | 600 | 471 | 214 | 179.5 | | 23F |
| J853-T25bX | 1 | 1 | 1 | 1198 | 1225 | 1096 | 839 | 249.5 | CW-TH25bX | 23F |
| J853-T30b | 1 | 1 | 1 | 923 | 950 | 821 | 674 | 179.5 | CW-TH30b | 23F |
| 合計: | | | 4 | | | | | | | |

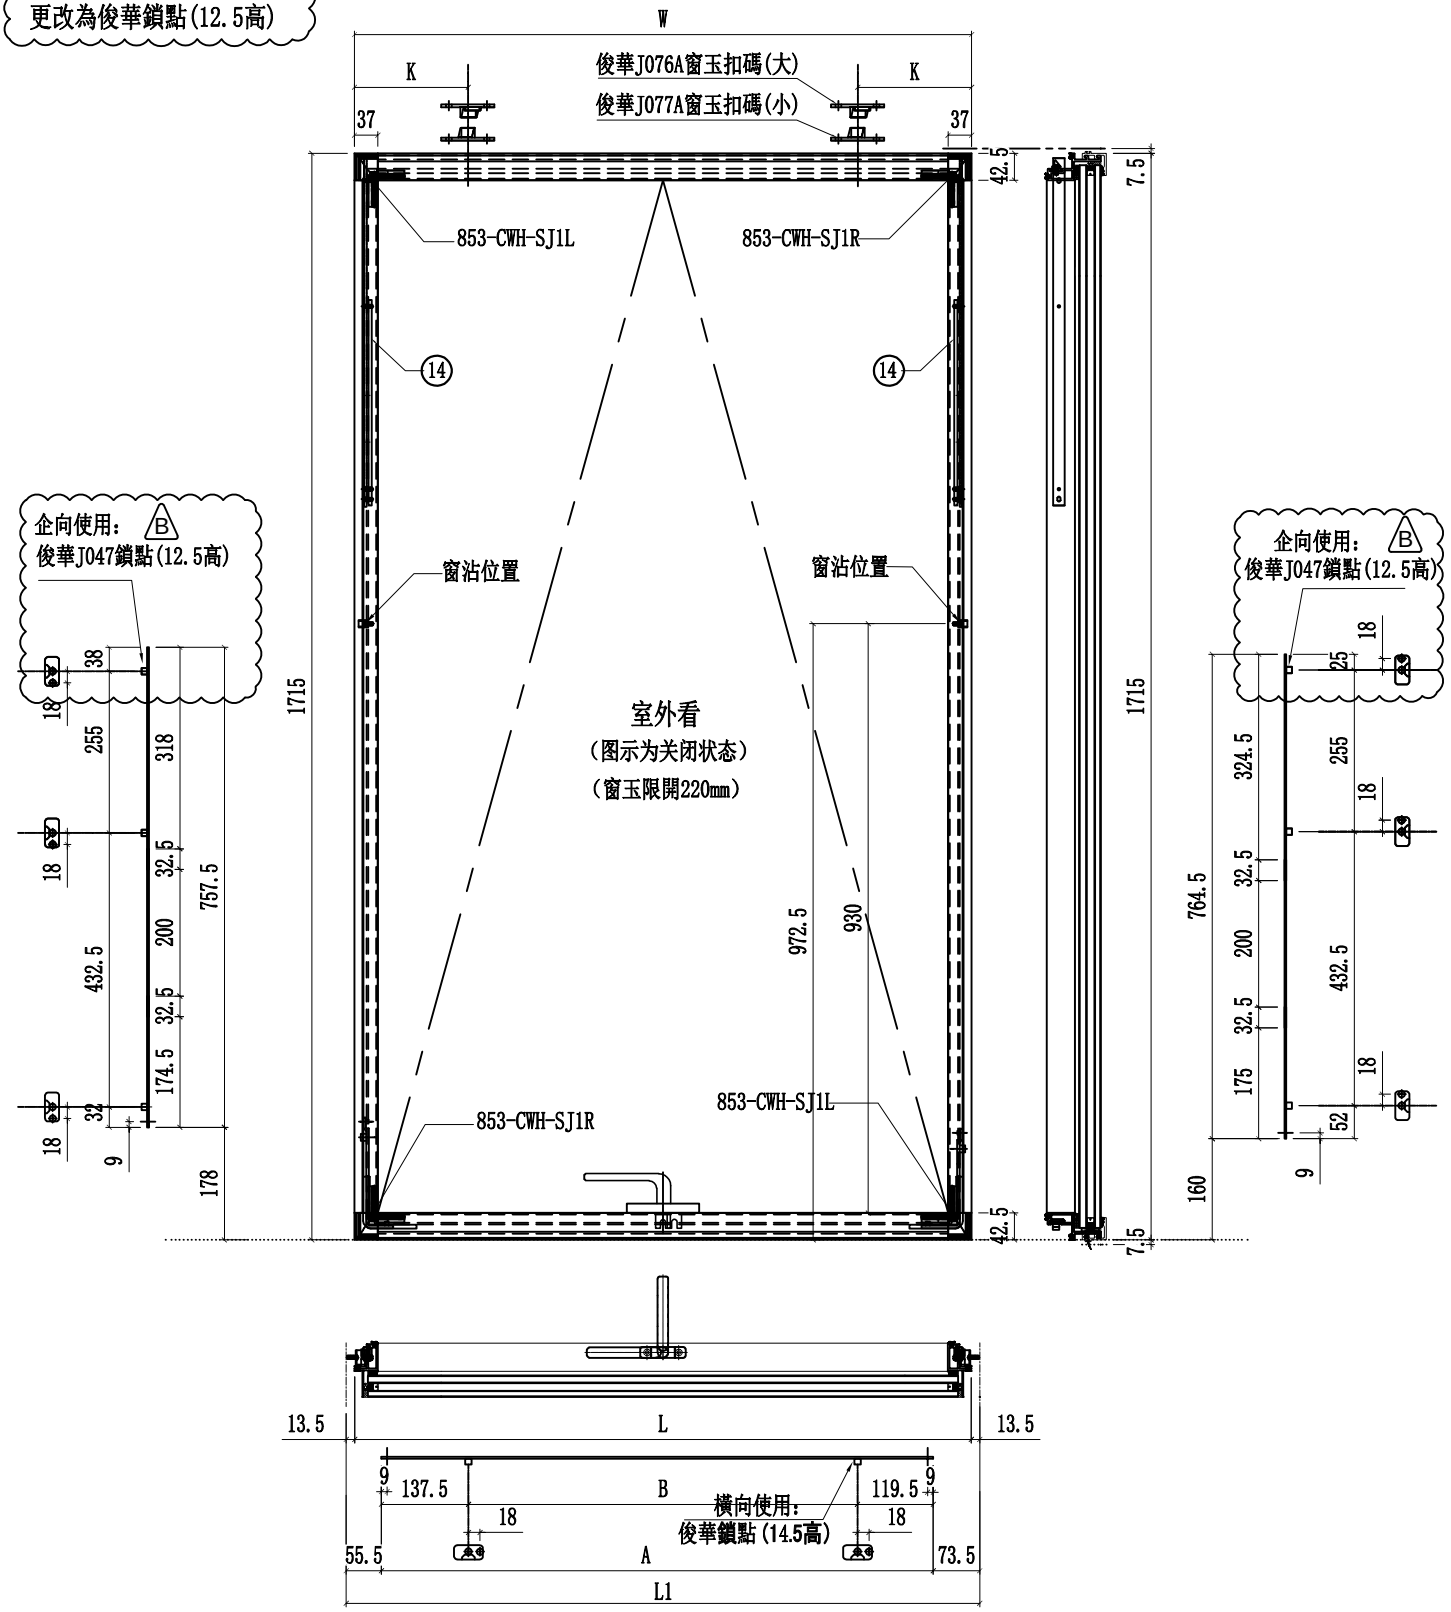


| 名稱 | 多點鎖放樣圖 | 制圖 | 付吉寧 | 2022.05.20 | 修改 | A | B | |
|---|---|---|---|---|---|---|---|---|
| 材料 | - | 復核 | 謝永林 | 2022.05.28 | 日期 | 2022.07.26 | 2022.08.08 | |
| 顏色 | JMQ213457(三塗) | 批準 | 胡哥 | | 圖號 | J853-T06b | | |