美特鋁質有限公司
MIDI ALUMINIUM FABRICATOR LTD.

工程指示 / 要求簡箋 ENGINEER INSTRUCTIONS(E.I.)

工程指示編號:	EI- 4791	**修改版本:**	-
	HK- 0985		
工程編號:	J 853	**工程名稱:**	大窩坪 (延坪道)
收件人:	生統 / 梅姐	**發件人:**	Lai Sik Hung
工程項目:	T6 幕牆單元件生產 (大貨) (7/F樣辦層需先生產並於八月頭送到地盤)	**日期:**	17/06/2022

☐ 原合約工程包	☐ 原合約工程加 / 減賬 QT-	☐ 新工程報價 QT-

信件批核號碼/圖紙參考編號:	**批核模具圖紙編號:**
客戶指示附件:	**管理內部批簽署:**

☐ 初步鋁料 B.M.	☐ 加工拆圖，然後生產	☐ 尺寸表
☐ 正式鋁料 B.M.	☐ 技術上資料／指示	☐ 報價
☐ 配件 B.M.	☐ 樣辦或貨品說明書	☐ 分判合約
☐ 其他:		

內容: T6 幕牆單元件生產 (大貨)
(7/F樣辦層需先生產並於八月頭送到地盤)
大貨則8月尾開始送地盤,
請知悉

完成上列要求日期: 01/08/2022

國內

☐ 生產技術總監	☐ 連附件	☐ 技術部	☐ 連附件	☐ 生產部	☐ 連附件
☐ 採購部	☐ 連附件	☑ 生產統籌部	☑ 連附件	☐ 報關組	☐ 連附件
☐ 質檢部	☐ 連附件	☐ 會計部	☐ 連附件	☐ 機械設計部	☐ 連附件
☑ 香港辦	☑ 連附件	☐ 其他:			

☐ 行政部	☐ 連附件	☐ 會計部	☐ 連附件	☐ 統籌部	☐ 連附件	☐ 工程部	☐ 連附件
☐ 採購部	☐ 連附件	☐ QS部	☐ 連附件	☐ 地盤管理	☐ 連附件	☐ 維修部	☐ 連附件

*發件人簽署：	*組別成員批核簽署：
傳遞編號：	項目經理簽署：

美特鋁質有限公司
MIDI Aluminium Fabricator Ltd. **QF005/8**

圖則登記表
DRAWING REGISTER

工程名稱 Project Title:	延坪道住宅
	幕牆(大貨)主企主橫&散料拆圖
工程編號 Project No:	J-853

分發予 Distributed To

圖則編號 Drg. No.	圖則名稱 Drawing Title		接收日期 Receiving Date (適用於客戶圖則) 修訂編號 Revision No.									
		年										
		月										
		日										
		年	22	22								
		月	4	05								
		日	14	14								
J853-SD-CW-4601	位置圖	1	-	-								
J853-SD-CW-4602	位置圖	2	-	-								
J853-SD-CW-4602A	位置圖	3	-	-								
J853-SD-CW-4606	位置圖	4	-	-								
J853-SD-CW-4607	位置圖	5	-	-								
CW-601	單元件組裝圖	6	-	-								
CW-601(1)	單元件組裝圖數據表	7	-	-								
CW-601a	單元件組裝圖	8	-	-								
CW-601a(1)	單元件組裝圖數據表	9	-	-								
CW-601b	單元件組裝圖	10	-	-								
CW-601b(1)	單元件組裝圖數據表	11	-	-								
CW-601c	單元件組裝圖	12	-	-								
CW-601c(1)	單元件組裝圖數據表	13	-	-								
CW-601d	單元件組裝圖	14	-	-								
CW-601d(1)	單元件組裝圖數據表	15	-	-								
CW-602	單元件組裝圖	16	-	-								
CW-602(1)	單元件組裝圖數據表	17	-	-								
CW-602a	單元件組裝圖	18	-	-								
CW-602a(1)	單元件組裝圖數據表	19	-	-								
CW-602b	單元件組裝圖	20	-	-								
CW-602(1)	單元件組裝圖數據表	21	-	-								
CW-602c	單元件組裝圖	22	-	-								
CW-602c(1)	單元件組裝圖數據表	23	-	-								
CW-602d	單元件組裝圖	24	-	-								
CW-602d(1)	單元件組裝圖數據表	25	-	-								
CW-603	單元件組裝圖	26	-	-								
CW-603(1)	單元件組裝圖數據表	27	-	-								
CW-603a	單元件組裝圖	28	-	-								
CW-603a(1)	單元件組裝圖數據表	29	-	-								

圖則登記表
DRAWING REGISTER

工程名稱 Project Title:	延坪道住宅
	幕牆(大貨)主企主橫&散料拆圖
工程編號 Project No:	J-853

分發予 Distributed To

圖則編號 Drg. No.	圖則名稱 Drawing Title
CW-603b	單元件組裝圖
CW-603b(1)	單元件組裝圖數據表
CW-603c	單元件組裝圖
CW-603c(1)	單元件組裝圖數據表
CW-603d	單元件組裝圖
CW-603d(1)	單元件組裝圖數據表
CW-604	單元件組裝圖
CW-604(1)	單元件組裝圖數據表
CW-604a	單元件組裝圖
CW-604a(1)	單元件組裝圖數據表
CW-604b	單元件組裝圖
CW-604b(1)	單元件組裝圖數據表
CW-604c	單元件組裝圖
CW-604c(1)	單元件組裝圖數據表
CW-604d	單元件組裝圖
CW-604d(1)	單元件組裝圖數據表
CW-605	單元件組裝圖
CW-605(1)	單元件組裝圖數據表
CW-605a	單元件組裝圖
CW-605a(1)	單元件組裝圖數據表
CW-605b	單元件組裝圖
CW-605b(1)	單元件組裝圖數據表
CW-605c	單元件組裝圖
CW-605c(1)	單元件組裝圖數據表
CW-605d	單元件組裝圖
CW-605d(1)	單元件組裝圖數據表
CW-606	單元件組裝圖
CW-606(1)	單元件組裝圖數據表
CW-606a	單元件組裝圖

	接收日期 Receiving Date (適用於客戶圖則)									
年										
月										
日										

	發出日期 Issued Date									
年	22	22								
月	4	05								
日	14	14								

	修訂編號 Revision No.									
30	-	-								
31	-	-								
32	-	-								
33	-	-								
34	-	-								
35	-	-								
36	-	-								
37	-	-								
38	-	-								
39	-	-								
40	-	-								
41	-	-								
42	-	-								
43	-	-								
44	-	-								
45	-	-								
46	-	-								
47	-	-								
48	-	-								
49	-	-								
50	-	-								
51	-	-								
52	-	-								
53	-	-								
54	-	-								
55	-	-								
56	-	-								
57	-	-								
58	-	-								

圖則登記表
DRAWING REGISTER

工程名稱 Project Title:	延坪道住宅
	幕牆(大貨)主企主橫&散料拆圖
工程編號 Project No:	J-853

分發予 Distributed To

	接收日期 Receiving Date (適用於客戶圖則)									
年										
月										
日										

	發出日期 Issued Date									
年	22	22								
月	4	05								
日	14	14								

圖則編號 Drg. No.	圖則名稱 Drawing Title		修訂編號 Revision No.								
CW-606a(1)	單元件組裝圖數據表	59	-	-							
CW-606b	單元件組裝圖	60	-	-							
CW-606b(1)	單元件組裝圖數據表	61	-	-							
CW-606c	單元件組裝圖	62	-	-							
CW-606c(1)	單元件組裝圖數據表	63	-	-							
CW-606d	單元件組裝圖	64	-	-							
CW-606d(1)	單元件組裝圖數據表	65	-	-							
CW-613	單元件組裝圖	66	-	-							
CW-613(1)	單元件組裝圖數據表	67	-	-							
CW-613a	單元件組裝圖	68	-	-							
CW-613a(1)	單元件組裝圖數據表	69	-	-							
CW-613b	單元件組裝圖	70	-	-							
CW-613b(1)	單元件組裝圖數據表	71	-	-							
CW-613c	單元件組裝圖	72	-	-							
CW-613c(1)	單元件組裝圖數據表	73	-	-							
CW-613d	單元件組裝圖	74	-	-							
CW-613d(1)	單元件組裝圖數據表	75	-	-							
CW-614	單元件組裝圖	76	-	-							
CW-614(1)	單元件組裝圖數據表	77	-	-							
CW-614a	單元件組裝圖	78	-	-							
CW-614a(1)	單元件組裝圖數據表	79	-	-							
CW-614b	單元件組裝圖	80	-	-							
CW-614b(1)	單元件組裝圖數據表	81	-	-							
CW-614c	單元件組裝圖	82	-	-							
CW-614c(1)	單元件組裝圖數據表	83	-	-							
CW-614d	單元件組裝圖	84	-	-							
CW-614d(1)	單元件組裝圖數據表	85	-	-							
CW-615	單元件組裝圖	86	-	-							
CW-615(1)	單元件組裝圖數據表	87	-	-							

圖則登記表
DRAWING REGISTER

工程名稱 Project Title:	延坪道住宅
	幕牆(大貨)主企主橫&散料拆圖
工程編號 Project No:	J-853

分發予 Distributed To

	接收日期 Receiving Date (適用於客戶圖則)									
年										
月										
日										

	發出日期 Issued Date									
年	22	22								
月	4	05								
日	14	14								

圖則編號 Drg. No.	圖則名稱 Drawing Title		修訂編號 Revision No.								
CW-615a	單元件組裝圖	88	-	-							
CW-615a(1)	單元件組裝圖數據表	89	-	-							
CW-615b	單元件組裝圖	90	-	-							
CW-615b(1)	單元件組裝圖數據表	91	-	-							
CW-615c	單元件組裝圖	92	-	-							
CW-615c(1)	單元件組裝圖數據表	93	-	-							
CW-615d	單元件組裝圖	94	-	-							
CW-615d(1)	單元件組裝圖數據表	95	-	-							
CW-PTBB50	單元件組裝圖	96	-	A							
CW-PTBB50(1)	單元件組節點圖	97	-	A							
CW-PTBB50(2)	單元件組裝圖數據表	98	-	A							
CW-PTBB50a	單元件組裝圖	99	-	A							
CW-PTBB50a(1)	單元件組節點圖	100	-	A							
CW-PTBB50a(2)	單元件組裝圖數據表	101	-	A							
CW-PTBB50b	單元件組裝圖	102	-	A							
CW-PTBB50b(1)	單元件組節點圖	103	-	A							
CW-PTBB50b(2)	單元件組裝圖數據表	104	-	A							
CW-PTBB50X	單元件組裝圖	105	-	A							
CW-PTBB50X(1)	單元件組節點圖	106	-	A							
CW-PTBB50X(2)	單元件組裝圖數據表	107	-	A							
CW-PTBB50aX	單元件組裝圖	108	-	A							
CW-PTBB50aX(1)	單元件組節點圖	109	-	A							
CW-PTBB50aX(2)	單元件組裝圖數據表	110	-	A							
CW-PTBB50bX	單元件組裝圖	111	-	A							
CW-PTBB50bX(1)	單元件組節點圖	112	-	A							
CW-PTBB50bX(2)	單元件組裝圖數據表	113	-	A							
CW-PLBG06	單元件組裝圖	114	-	-							
CW-PLBG06(1)	單元件組節點圖	115	-	-							
CW-PLBG06(2)	單元件組裝圖數據表	116	-	-							

圖則登記表
DRAWING REGISTER

工程名稱 Project Title:	延坪道住宅
	幕牆(大貨)主企主橫&散料拆圖
工程編號 Project No:	J-853

分發予 Distributed To

	接收日期 Receiving Date (適用於客戶圖則)									
年										
月										
日										

	發出日期 Issued Date									
年	22	22								
月	4	05								
日	14	14								

圖則編號 Drg. No.	圖則名稱 Drawing Title		修訂編號 Revision No.								
CW-PLBG06a	單元件組裝圖	117	-	-							
CW-PLBG06a(1)	單元件組節點圖	118	-	-							
CW-PLBG06a(2)	單元件組裝圖數據表	119	-	-							
CW-PLBG06b	單元件組裝圖	120	-	-							
CW-PLBG06b(1)	單元件組節點圖	121	-	-							
CW-PLBG06b(2)	單元件組裝圖數據表	122	-	-							
CW-PLBG06c	單元件組裝圖	123	-	-							
CW-PLBG06c(1)	單元件組節點圖	124	-	-							
CW-PLBG06c(2)	單元件組裝圖數據表	125	-	-							
CW-PLBG06d	單元件組裝圖	126	-	-							
CW-PLBG06d(1)	單元件組節點圖	127	-	-							
CW-PLBG06d(2)	單元件組裝圖數據表	128	-	-							
CW-PTBG10	單元件組裝圖	129	-	A							
CW-PTBG10(1)	單元件組節點圖	130	-	A							
CW-PTBG10(2)	單元件組裝圖數據表	131	-	A							
CW-PTBG10a	單元件組裝圖	132	-	A							
CW-PTBG10a(1)	單元件組節點圖	133	-	A							
CW-PTBG10a(2)	單元件組裝圖數據表	134	-	A							
CW-PTBG10b	單元件組裝圖	135	-	A							
CW-PTBG10b(1)	單元件組節點圖	136	-	A							
CW-PTBG10b(2)	單元件組裝圖數據表	137	-	A							
CW-PTBG19	單元件組裝圖	138	-	A							
CW-PTBG19(1)	單元件組節點圖	139	-	A							
CW-PTBG19(2)	單元件組裝圖數據表	140	-	A							
CW-PTBG19a	單元件組裝圖	141	-	A							
CW-PTBG19a(1)	單元件組節點圖	142	-	A							
CW-PTBG19a(2)	單元件組裝圖數據表	143	-	A							
CW-PTBG19b	單元件組裝圖	144	-	A							
CW-PTBG19b(1)	單元件組節點圖	145	-	A							

圖則登記表
DRAWING REGISTER

工程名稱 Project Title:	延坪道住宅
	幕牆(大貨)主企主橫&散料拆圖
工程編號 Project No:	J-853

分發予 Distributed To

	接收日期 Receiving Date (適用於客戶圖則)									
年										
月										
日										

	發出日期 Issued Date									
年	22	22								
月	4	05								
日	14	14								

圖則編號 Drg. No.	圖則名稱 Drawing Title		修訂編號 Revision No.								
CW-PTBG19b(2)	單元件組裝圖數據表	146	-	A							
CW-PRMB06	單元件組裝圖	147	-	-							
CW-PRMB06(1)	單元件組節點圖	148	-	-							
CW-PRMB06(2)	單元件組裝圖數據表	149	-	-							
CW-PRMB06a	單元件組裝圖	150	-	-							
CW-PRMB06a(1)	單元件組節點圖	151	-	-							
CW-PRMB06a(2)	單元件組裝圖數據表	152	-	-							
CW-PRMB06b	單元件組裝圖	153	-	-							
CW-PRMB06b(1)	單元件組節點圖	154	-	-							
CW-PRMB06b(2)	單元件組裝圖數據表	155	-	-							
CW-PTMB10	單元件組裝圖	156	-	A							
CW-PTMB10(1)	單元件組節點圖	157	-	A							
CW-PTMB10(2)	單元件組裝圖數據表	158	-	A							
CW-PTMB10a	單元件組裝圖	159	-	A							
CW-PTMB10a(1)	單元件組節點圖	160	-	A							
CW-PTMB10a(2)	單元件組裝圖數據表	161	-	A							
CW-PTMB10b	單元件組裝圖	162	-	A							
CW-PTMB10b(1)	單元件組節點圖	163	-	A							
CW-PTMB10b(2)	單元件組裝圖數據表	164	-	A							
CW-PTMB19	單元件組裝圖	165	-	A							
CW-PTMB19(1)	單元件組節點圖	166	-	A							
CW-PTMB19(2)	單元件組裝圖數據表	167	-	A							
CW-PTMB19a	單元件組裝圖	168	-	A							
CW-PTMB19a(1)	單元件組節點圖	169	-	A							
CW-PTMB19a(2)	單元件組裝圖數據表	170	-	A							
CW-PTMB19b	單元件組裝圖	171	-	A							
CW-PTMB19b(1)	單元件組節點圖	172	-	A							
CW-PTMB19b(2)	單元件組裝圖數據表	173	-	A							
CW-PTMG21	單元件組裝圖	174	-	A							

圖則登記表
DRAWING REGISTER

工程名稱 Project Title:	延坪道住宅
	幕牆(大貨)主企主橫&散料拆圖
工程編號 Project No:	J-853

分發予 Distributed To

	接收日期 Receiving Date (適用於客戶圖則)									
年										
月										
日										

	發出日期 Issued Date									
年	22	22								
月	4	05								
日	14	14								

圖則編號 Drg. No.	圖則名稱 Drawing Title		修訂編號 Revision No.								
CW-PTMG21(1)	單元件組節點圖	175	-	A							
CW-PTMG21(2)	單元件組裝圖數據表	176	-	A							
CW-PTMG21a	單元件組裝圖	177	-	A							
CW-PTMG21a(1)	單元件組節點圖	178	-	A							
CW-PTMG21a(2)	單元件組裝圖數據表	179	-	A							
CW-PTMG21b	單元件組裝圖	180	-	A							
CW-PTMG21b(1)	單元件組節點圖	181	-	A							
CW-PTMG21b(2)	單元件組裝圖數據表	182	-	A							
CW-PTMG21X	單元件組裝圖	183	-	A							
CW-PTMG21X(1)	單元件組節點圖	184	-	A							
CW-PTMG21X(2)	單元件組裝圖數據表	185	-	A							
CW-PTMG21aX	單元件組裝圖	186	-	A							
CW-PTMG21aX(1)	單元件組節點圖	187	-	A							
CW-PTMG21aX(2)	單元件組裝圖數據表	188	-	A							
CW-PTMG21bX	單元件組裝圖	189	-	A							
CW-PTMG21bX(1)	單元件組節點圖	190	-	A							
CW-PTMG21bX(2)	單元件組裝圖數據表	191	-	A							
CW-PTMG06	單元件組裝圖	192	-	A							
CW-PTMG06(1)	單元件組節點圖	193	-	A							
CW-PTMG06(2)	單元件組裝圖數據表	194	-	A							
CW-PTMG06a	單元件組裝圖	195	-	A							
CW-PTMG06a(1)	單元件組節點圖	196	-	A							
CW-PTMG06a(2)	單元件組裝圖數據表	197	-	A							
CW-PTMG06b	單元件組裝圖	198	-	A							
CW-PTMG06b(1)	單元件組節點圖	199	-	A							
CW-PTMG06b(2)	單元件組裝圖數據表	200	-	A							
CW-PTMG06X	單元件組裝圖	201	-	A							
CW-PTMG06X(1)	單元件組節點圖	202	-	A							
CW-PTMG06X(2)	單元件組裝圖數據表	203	-	A							

圖則登記表
DRAWING REGISTER

工程名稱 Project Title:	延坪道住宅
	幕牆(大貨)主企主橫&散料拆圖
工程編號 Project No:	J-853

分發予 Distributed To

	接收日期 Receiving Date (適用於客戶圖則)									
年										
月										
日										

	發出日期 Issued Date									
年	22	22								
月	4	05								
日	14	14								

圖則編號 Drg. No.	圖則名稱 Drawing Title		修訂編號 Revision No.								
CW-PTMG06aX	單元件組裝圖	204	-	A							
CW-PTMG06aX(1)	單元件組節點圖	205	-	A							
CW-PTMG06aX(2)	單元件組裝圖數據表	206	-	A							
CW-PTMG06bX	單元件組裝圖	207	-	A							
CW-PTMG06bX(1)	單元件組節點圖	208	-	A							
CW-PTMG06bX(2)	單元件組裝圖數據表	209	-	A							
CW-PLMG06	單元件組裝圖	210	-	-							
CW-PLMG06(1)	單元件組節點圖	211	-	-							
CW-PLMG06(2)	單元件組裝圖數據表	212	-	-							
CW-PLMG06a	單元件組裝圖	213	-	-							
CW-PLMG06a(1)	單元件組節點圖	214	-	-							
CW-PLMG06a(2)	單元件組裝圖數據表	215	-	-							
CW-PLMG06b	單元件組裝圖	216	-	-							
CW-PLMG06b(1)	單元件組節點圖	217	-	-							
CW-PLMG06b(2)	單元件組裝圖數據表	218	-	-							
X85975-01L	梗邊企加工圖	219	-	-							
X85975-01aL	梗邊企加工圖	220	-	-							
X85975-01bL	梗邊企加工圖	221	-	-							
X85975-01R	梗邊企加工圖	222	-	-							
X85975-01aR	梗邊企加工圖	223	-	-							
X85975-01bR	梗邊企加工圖	224	-	-							
X85971-01	梗公企加工圖	225	-	-							
X85971-01a	梗公企加工圖	226	-	-							
X85971-01b	梗公企加工圖	227	-	-							
X85971-02	梗公企加工圖	228	-	-							
X85971-02a	梗公企加工圖	229	-	-							
X85971-02b	梗公企加工圖	230	-	-							
X85972-01	梗母企加工圖	231	-	-							
X85972-01a	梗母企加工圖	232	-	-							

圖則登記表
DRAWING REGISTER

工程名稱 Project Title:	延坪道住宅
	幕牆(大貨)主企主橫&散料拆圖
工程編號 Project No:	J-853

分發予 Distributed To

	接收日期 Receiving Date (適用於客戶圖則)									
年										
月										
日										

	發出日期 Issued Date									
年	22	22								
月	4	05								
日	14	14								

圖則編號 Drg. No.	圖則名稱 Drawing Title		修訂編號 Revision No.								
X85972-01b	梗母企加工圖	233	-	-							
X85976-01F	生邊企加工圖	234	-	A							
X85976-01aF	生邊企加工圖	235	-	A							
X85976-01bF	生邊企加工圖	236	-	A							
X85976-01L	生邊企加工圖	237	-	A							
X85976-01aL	生邊企加工圖	238	-	A							
X85976-01bL	生邊企加工圖	239	-	A							
X85976-01LZ	生邊企加工圖	240	-	A							
X85976-01aLZ	生邊企加工圖	241	-	A							
X85976-01bLZ	生邊企加工圖	242	-	A							
X85976-04L	生邊企加工圖	243	-	A							
X85976-04aL	生邊企加工圖	244	-	A							
X85976-04bL	生邊企加工圖	245	-	A							
X85976-05L	生邊企加工圖	246	-	-							
X85976-05aL	生邊企加工圖	247	-	-							
X85976-05bL	生邊企加工圖	248	-	-							
X85976-01R	生邊企加工圖	249	-	A							
X85976-01aR	生邊企加工圖	250	-	A							
X85976-01bR	生邊企加工圖	251	-	A							
X85976-01TR	生邊企加工圖	252	-	A							
X85976-01aTR	生邊企加工圖	253	-	A							
X85976-01bTR	生邊企加工圖	254	-	A							
X85976-01FR	生邊企加工圖	255	-	A							
X85976-01aFR	生邊企加工圖	256	-	A							
X85976-01bFR	生邊企加工圖	257	-	A							
X85976-01RZ	生邊企加工圖	258	-	A							
X85976-01aRZ	生邊企加工圖	259	-	A							
X85976-01bRZ	生邊企加工圖	260	-	A							
X85976-02R	生邊企加工圖	261	-	-							

圖則登記表
DRAWING REGISTER

工程名稱 Project Title:	延坪道住宅
	幕牆(大貨)主企主橫&散料拆圖
工程編號 Project No:	J-853

分發予 Distributed To

	接收日期 Receiving Date (適用於客戶圖則)									
年										
月										
日										

	發出日期 Issued Date									
年	22	22								
月	4	05								
日	14	14								

圖則編號 Drg. No.	圖則名稱 Drawing Title		修訂編號 Revision No.								
X85976-02aR	生邊企加工圖	262	-	-							
X85976-02bR	生邊企加工圖	263	-	-							
X85973-01	生公企加工圖	264	-	A							
X85973-01a	生公企加工圖	265	-	A							
X85973-01b	生公企加工圖	266	-	A							
X85973-03	生公企加工圖	267	-	-							
X85973-03a	生公企加工圖	268	-	-							
X85973-03b	生公企加工圖	269	-	-							
X85973-01Z	生公企加工圖	270	-	A							
X85973-01aZ	生公企加工圖	271	-	A							
X85973-01bZ	生公企加工圖	272	-	A							
X85974-01	生母企加工圖	273	-	A							
X85974-01a	生母企加工圖	274	-	A							
X85974-01b	生母企加工圖	275	-	A							
X85974-03	生母企加工圖	276	-	-							
X85974-03a	生母企加工圖	277	-	-							
X85974-03b	生母企加工圖	278	-	-							
X85974-05	生母企加工圖	279	-	-							
X85974-05a	生母企加工圖	280	-	-							
X85974-05b	生母企加工圖	281	-	-							
X85974-01Z	生母企加工圖	282	-	A							
X85974-01aZ	生母企加工圖	283	-	A							
X85974-01bZ	生母企加工圖	284	-	A							
X85982-01-605	頂橫料加工圖	285	-	-							
X85982-01L-602	頂橫料加工圖	286	-	A							
X85982-01R-601	頂橫料加工圖	287	-	-							
X85982-03-50	頂橫料加工圖	288	-	A							
X85982-03L-06	頂橫料加工圖	289	-	A							
X85982-03R-06	頂橫料加工圖	290	-	A							

圖則登記表
DRAWING REGISTER

工程名稱 Project Title:	延坪道住宅
	幕牆(大貨)主企主橫&散料拆圖
工程編號 Project No:	J-853

分發予 Distributed To

	接收日期 Receiving Date (適用於客戶圖則)									
年										
月										
日										

	發出日期 Issued Date									
年	22	22								
月	4	05								
日	14	14								

圖則編號 Drg. No.	圖則名稱 Drawing Title		修訂編號 Revision No.							
X85982-03W-06	頂橫料加工圖	291	-	A						
X85982-03W-21	頂橫料加工圖	292	-	A						
X85983-01-601	雙梗中橫料加工圖	293	-	A						
X85983-01-601dR	雙梗中橫料加工圖	294	-	-						
X85983-01-602dL	雙梗中橫料加工圖	295	-	A						
X85984-03-06	上梗下生中橫加工圖	296	-	A						
X85984-03-50	上梗下生中橫加工圖	297	-	A						
X85984-03L-06	上梗下生中橫加工圖	298	-	-						
X85984-03L-06dL	上梗下生中橫加工圖	299	-	-						
X85984-03R-06	上梗下生中橫加工圖	300	-	-						
X85985-03-06	上生下梗中橫加工圖	301	-	A						
X85985-03-06(1)	上生下梗中橫數據表	302	-	A						
X85985-03-50	上生下梗中橫加工圖	303	-	A						
X85985-03L-06	上生下梗中橫加工圖	304	-	-						
X85985-03R-06	上生下梗中橫加工圖	305	-	-						
X85981-01-601	底橫料加工圖	306	-	-						
X85981-03-06	底橫料加工圖	307	-	-						
UN-BM2	單玻骨加工圖	308	-	-						
UN-BM2(1)	單玻骨數據表	309	-	-						
UN-BM2R	單玻骨加工圖	310	-	-						
UN-BM2R(1)	單玻骨數據表	311	-	-						
UN-DM2	單玻骨加工圖	312	-	-						
UN-DM2(1)	單玻骨數據表	313	-	-						
UN-DM2R	雙玻骨加工圖	314	-	-						
UN-DM2R(1)	單玻骨數據表	315	-	-						
X85991-01L	單玻線加工圖	316	-	-						
X85991-01R	單玻線加工圖	317	-	-						
X85989-01-601	扣蓋加工圖	318	-	-						
X85989-01-601(1)	扣蓋數據表	319	-	-						

圖則登記表
DRAWING REGISTER

工程名稱 Project Title:	延坪道住宅
	幕牆(大貨)主企主橫&散料拆圖
工程編號 Project No:	J-853


分發予 Distributed To

圖則編號 Drg. No.	圖則名稱 Drawing Title		接收日期 Receiving Date (適用於客戶圖則)									
		年										
		月										
		日										
			發出日期 Issued Date									
		年	22	22								
		月	4	05								
		日	14	14								
			修訂編號 Revision No.									
X85989-01-601a	扣蓋加工圖	320	-	-								
X85988-01-601a(1)	扣蓋數據表	321	-	-								
X85989-01-06dL	扣蓋加工圖	322	-	A								
X85989-01-601dR	扣蓋加工圖	323	-	A								
TB-01	中間用套芯	324	-	A								
KM-GM01	掛碼	325	-	-								
KM-GM01(1)	掛碼數據表	326	-	-								
KM-GM02	掛碼	327	-	-								
KM-GM02(1)	掛碼數據表	328	-	-								
LUC-01	欄河槽加工圖	329	-	-								
UN-AG01	鋁角加工圖	330	-	-								
SS-03	加力巴(企料用)24"用	331	-	新增								
~~SS-03-01~~	~~加力巴(企料用)36"用~~	332	-	取消								
~~SS-03-02~~	~~加力巴(企料用)28"用~~	333	-	取消								
SS-04	擋水巴	334	-	-								
SS-04(1)	擋水巴數據表	335	-	-								
SS-05	擋水巴	336	-	-								
SS-05(1)	擋水巴數據表	337	-	-								
AG-05Z	擋水鋁角	338	-	A								
AG-05Z(1)	擋水鋁角	339	-	A								
UN-Z01	Z字碼	340	-	-								
UN-Z01(1)	Z字碼數據表	341	-	-								
UN-Z02	Z字碼	342	-	-								
UN-Z02(1)	Z字碼數據表	343	-	-								
UN-Z03	Z字碼	344	-	-								
UN-Z03(1)	Z字碼數據表	345	-	-								
UN-Z04	Z字碼	346	-	-								
J853-J001	J853-單元件胶条組裝圖(1)	347	-	-								
J853-J002	J853-單元件胶条組裝圖(2)	348	-	-								

LEGEND :

R.S. = RESTRAINT SOCKET

請用A3打印

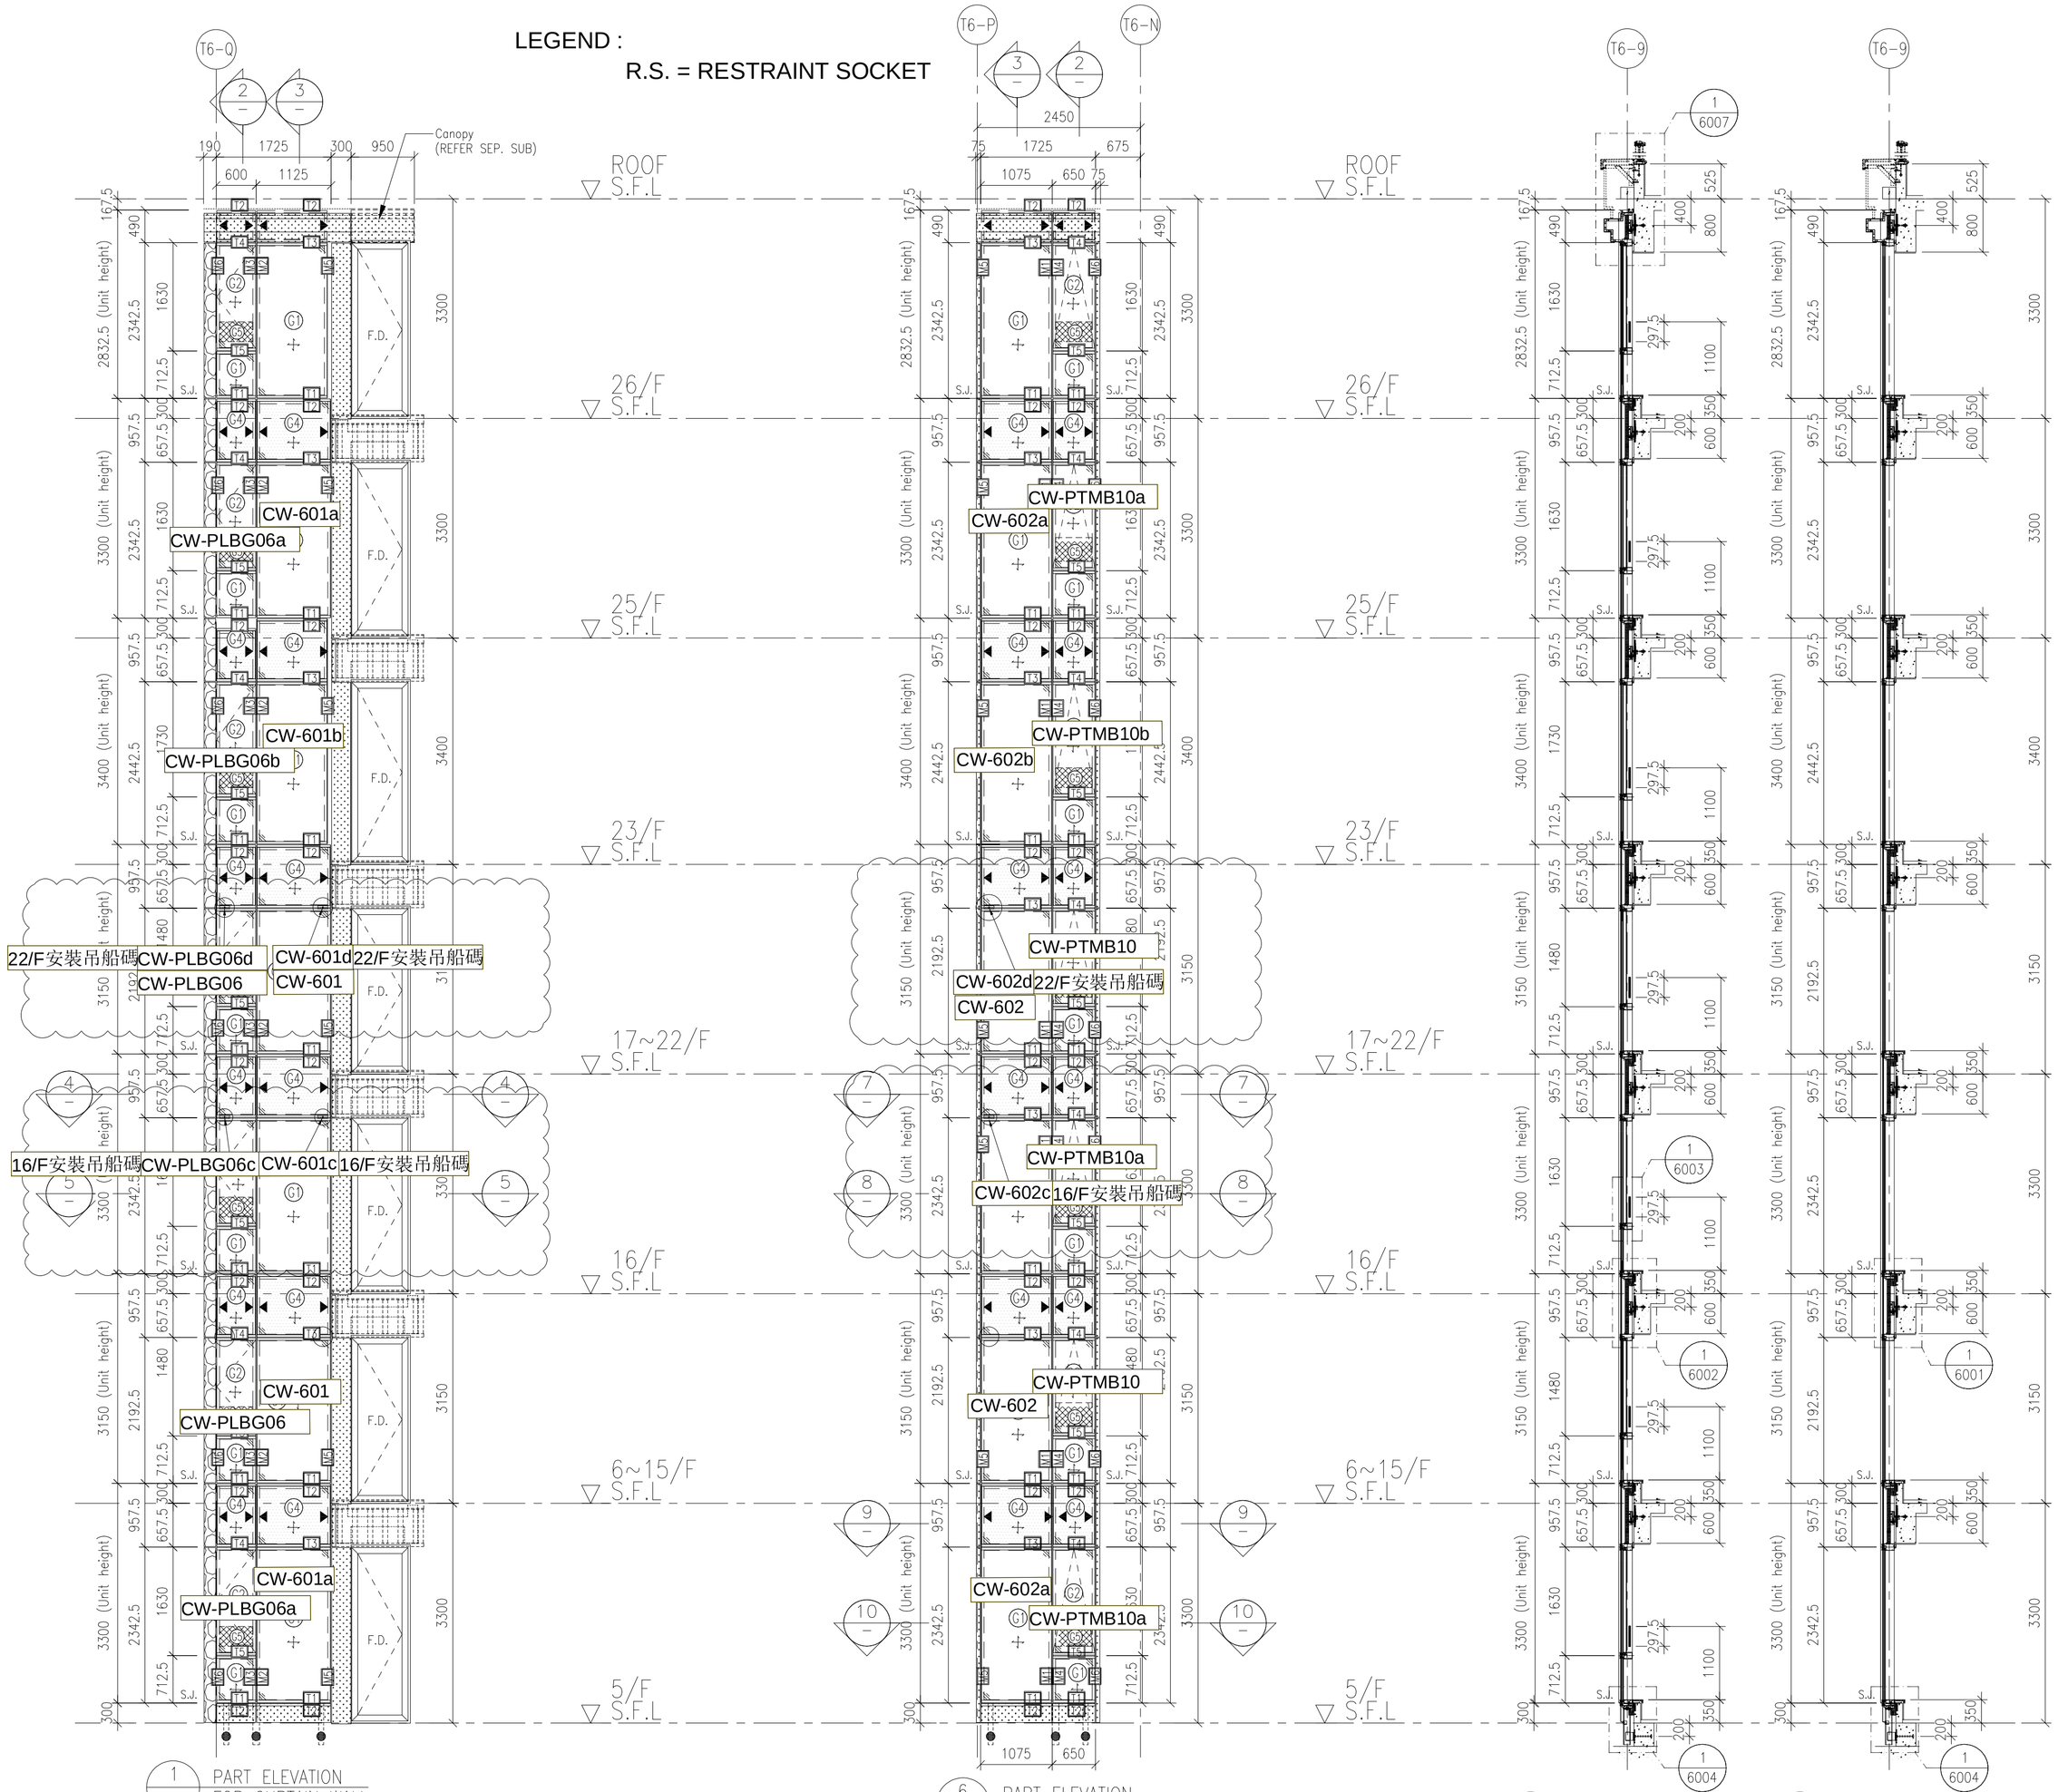


1 PART ELEVATION FOR CURTAIN WALL

6 PART ELEVATION FOR CURTAIN WALL


2 TYPICAL SECTION FOR CURTAIN WALL

3 TYPICAL SECTION FOR CURTAIN WALL

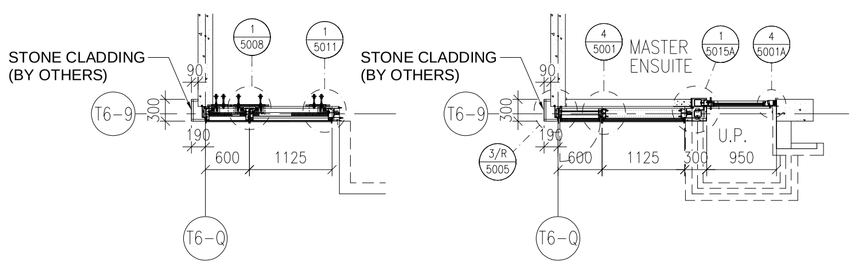


4 PART PLAN FOR CURTAIN WALL


5 PART PLAN FOR CURTAIN WALL

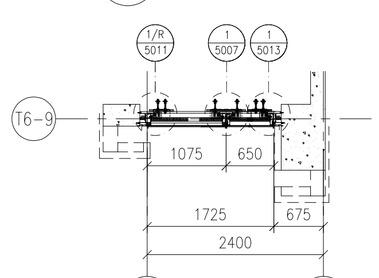


7 PART PLAN FOR CURTAIN WALL

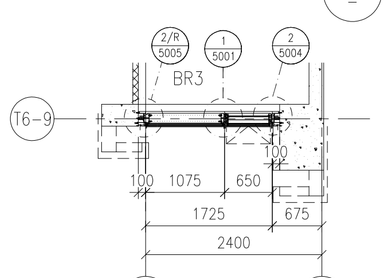

8 PART PLAN FOR CURTAIN WALL

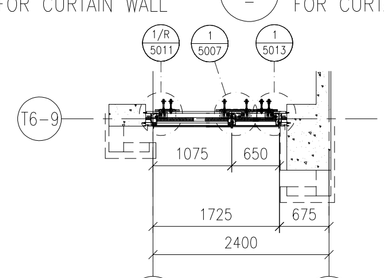

9 PART PLAN FOR CURTAIN WALL

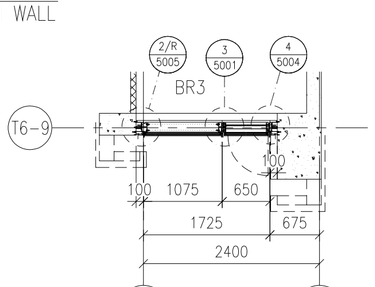

10 PART PLAN FOR CURTAIN WALL

FLOOR LEVEL (S.F.L.)

FLOOR	LEVEL
ROOF	+210.00
26/F	+206.70
25/F	+203.40
23/F	+200.00
22/F	+196.85
21/F	+193.70
20/F	+190.55
19/F	+187.40
18/F	+184.25
17/F	+181.10
16/F	+177.80
15/F	+174.65
12/F	+171.50
11/F	+168.35
10/F	+165.20
9/F	+162.05
8/F	+158.90
7/F	+155.75
6/F	+152.60
5/F	+149.30

LEGEND:

- G1+ – 10mm HEAT STRENGTHENED GLASS (OUTER) + 12mm AIR SPACE +12mm THK. TEMPERED CLEAR GLASS (INNER)
- G2+ – 10mm HEAT STRENGTHENED GLASS (OUTER) + 12mm AIR SPACE +10mm THK. TEMPERED CLEAR GLASS (INNER)
- G4+ – 12mm THK. HEAT STRENGTHENED GLASS & 2mm THK. ALUM. BACKPAN (SPANDREL GLASS)
- CG – 12mm THK. CLEAR TEMPERED GLASS (INTERNAL PROTECTIVE BARRIER)
- 3mm THK. ALUM. CLADDING
- S.J. – STACK JOINT (WIND LOAD)
- AE01 – ALUM. EXTRUSION DIE NO.
- ▲ – SUPPORT POINT (WIND LOAD + DEAD LOAD)
- ● – SUPPORT POINT (WIND LOAD)

B.D. REF :

CLIENT :

SHIMAO GROUP HOLDINGS LIMITED

ARCHITECT :

WONG TUNG & PARTNERS LIMITED
ARCHITECTS & PLANNERS

MAIN CONTRACTOR :

協興建築有限公司
HIP HING CONSTRUCTION CO LTD

STRUCTURAL ENGINEER :

C M WONG & ASSOCIATES LTD
黃志明建築工程師有限公司

FACADE CONSULTANT:

MEINHARDT

NOTE :

1. ALL DIMENSIONS ARE IN mm.
2. ALL ELEVATIONS ARE VIEWED FROM OUTSIDE.
3. ALL DIMENSIONS TO BE VERIFIED ON SITE BEFORE FABRICATION.

LEGEND :

X1 — DETAIL MARK NO.
X001 — REFER SHEET NO.

1. F.F.L. -- FINISHED FLOOR LEVEL
2. S.F.L. -- STRUCTURAL FLOOR LEVEL
3. /R -- REVERSED DETAIL

NO.	DATE	REVISED	BY
A	09-10-2021	REVISION SUBJECT TO ARCH. COMMENT	

JOB NO. : J-853

PROJECT :

PROPOSED RESIDENTIAL DEVELOPMENT AT N.K.I.L. 6542 YIN PING ROAD KOWLOON

TITLE :

PART ELEVATION FOR CURTAIN WALL AT TOWER 6 & 7

DATE : 12-APR-21 | SCALE : 1:60 (A1)

DRAWN BY : LHR | CHECKED BY :


美特鋁質有限公司
MIDI ALUMINIUM FABRICATOR LTD.
Units 6-8, Sunray Industrial Centre, 1/F
610 Cha Kwo Ling Road, Kowloon
Tel:23489211-4 Fax:(852)27727666

DWG NO. : J853-SD-CW-4601 | REV. : -

LEGEND :

R.S. = RESTRAINT SOCKET


請用A3打印

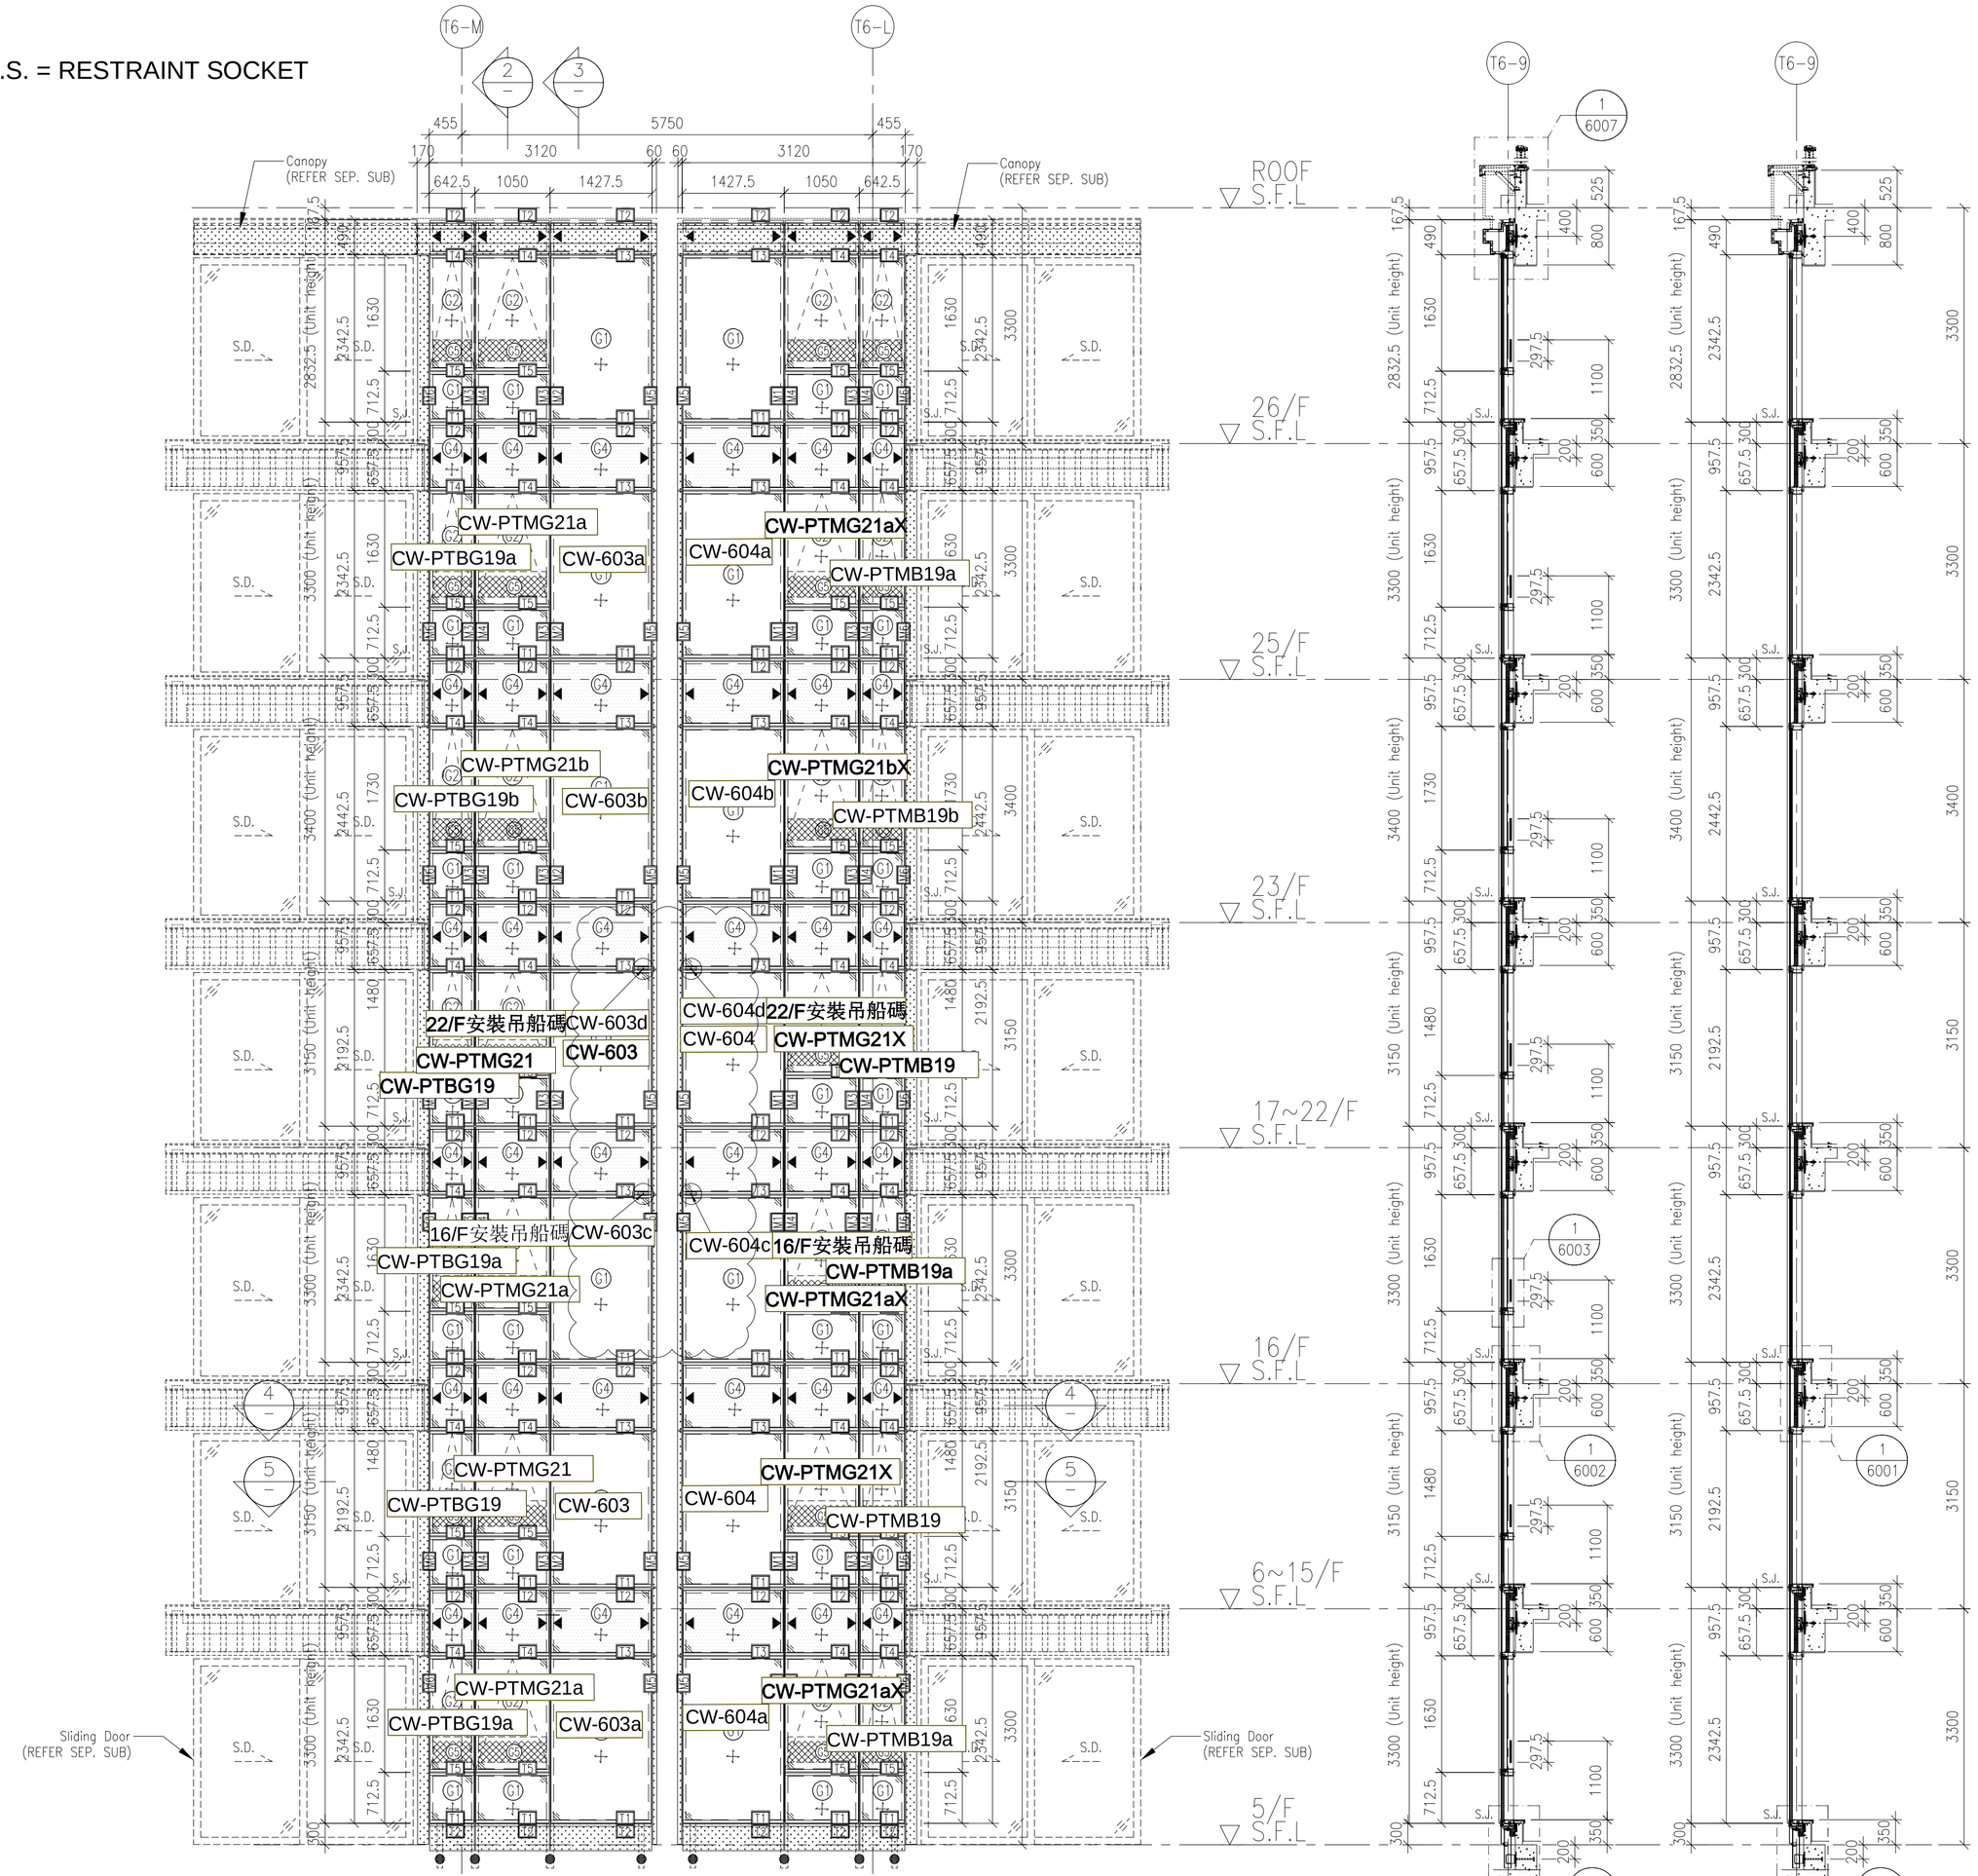


1 PART ELEVATION FOR CURTAIN WALL

2 TYPICAL SECTION FOR CURTAIN WALL

3 TYPICAL SECTION FOR CURTAIN WALL

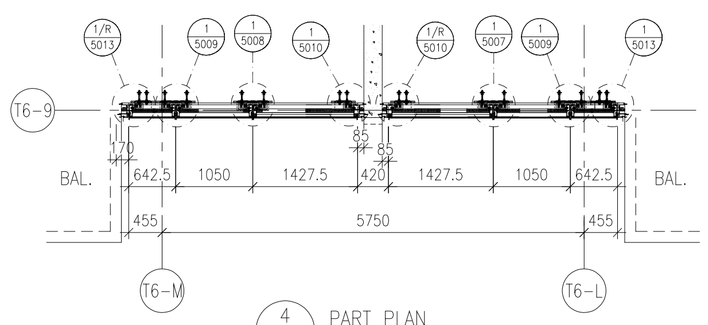

4 PART PLAN FOR CURTAIN WALL

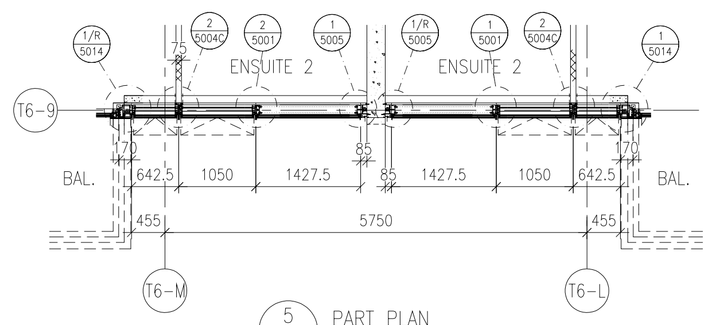

5 PART PLAN FOR CURTAIN WALL

FLOOR LEVEL (S.F.L.)

FLOOR	LEVEL
ROOF	+210.00
26/F	+206.70
25/F	+203.40
23/F	+200.00
22/F	+196.85
21/F	+193.70
20/F	+190.55
19/F	+187.40
18/F	+184.25
17/F	+181.10
16/F	+177.80
15/F	+174.65
12/F	+171.50
11/F	+168.35
10/F	+165.20
9/F	+162.05
8/F	+158.90
7/F	+155.75
6/F	+152.60
5/F	+149.30

LEGEND:

- G1+ – 10mm HEAT STRENGTHENED GLASS (OUTER) + 12mm AIR SPACE +12mm THK. TEMPERED CLEAR GLASS (INNER)
- G2+ – 10mm HEAT STRENGTHENED GLASS (OUTER) + 12mm AIR SPACE +10mm THK. TEMPERED CLEAR GLASS (INNER)
- G4+ – 12mm THK. HEAT STRENGTHENED GLASS & 2mm THK. ALUM. BACKPAN (SPANDREL GLASS)
- G5 – 12mm THK. CLEAR TEMPERED GLASS (INTERNAL PROTECTIVE BARRIER)
- – 3mm THK. ALUM. CLADDING
- S.J. – STACK JOINT (WIND LOAD)
- AE01 – ALUM. EXTRUSION DIE NO.
- ▲ – SUPPORT POINT (WIND LOAD + DEAD LOAD)
- ● – SUPPORT POINT (WIND LOAD)

B.D. REF :

CLIENT :

SHIMAO GROUP HOLDINGS LIMITED

ARCHITECT :

WONG TUNG & PARTNERS LIMITED
ARCHITECTS & PLANNERS

MAIN CONTRACTOR :

協興建築有限公司
HIP HING CONSTRUCTION CO LTD

STRUCTURAL ENGINEER :

C M WONG & ASSOCIATES LTD
黃志明建築工程師有限公司

FACADE CONSULTANT:

MEINHARDT

NOTE :

1. ALL DIMENSIONS ARE IN mm.
2. ALL ELEVATIONS ARE VIEWED FROM OUTSIDE.
3. ALL DIMENSIONS TO BE VERIFIED ON SITE BEFORE FABRICATION.

LEGEND :

X1 / X001 — DETAIL MARK NO. / REFER SHEET NO.

1. F.F.L. -- FINISHED FLOOR LEVEL
2. S.F.L. -- STRUCTURAL FLOOR LEVEL
3. /R -- REVERSED DETAIL

NO.	DATE	REVISED	BY
A	09-10-2021	REVISION SUBJECT TO ARCH. COMMENT	

JOB NO. : J-853

PROJECT :

PROPOSED RESIDENTIAL DEVELOPMENT AT N.K.I.L. 6542 YIN PING ROAD KOWLOON

TITLE :

PART ELEVATION FOR CURTAIN WALL AT TOWER 6 & 7

DATE : 12-APR-21 | SCALE : 1:60 (A1)


DRAWN BY : LHR | CHECKED BY :

美特鋁質有限公司
MIDI ALUMINIUM FABRICATOR LTD.
Units 6-8, Sunray Industrial Centre, 1/F
610 Cha Kwo Ling Road, Kowloon
Tel:23489211-4 Fax:(852)27727666

DWG NO. : J853-SD-CW-4602 | REV. : -

請用A3打印


LEGEND :
R.S. = RESTRAINT SOCKET

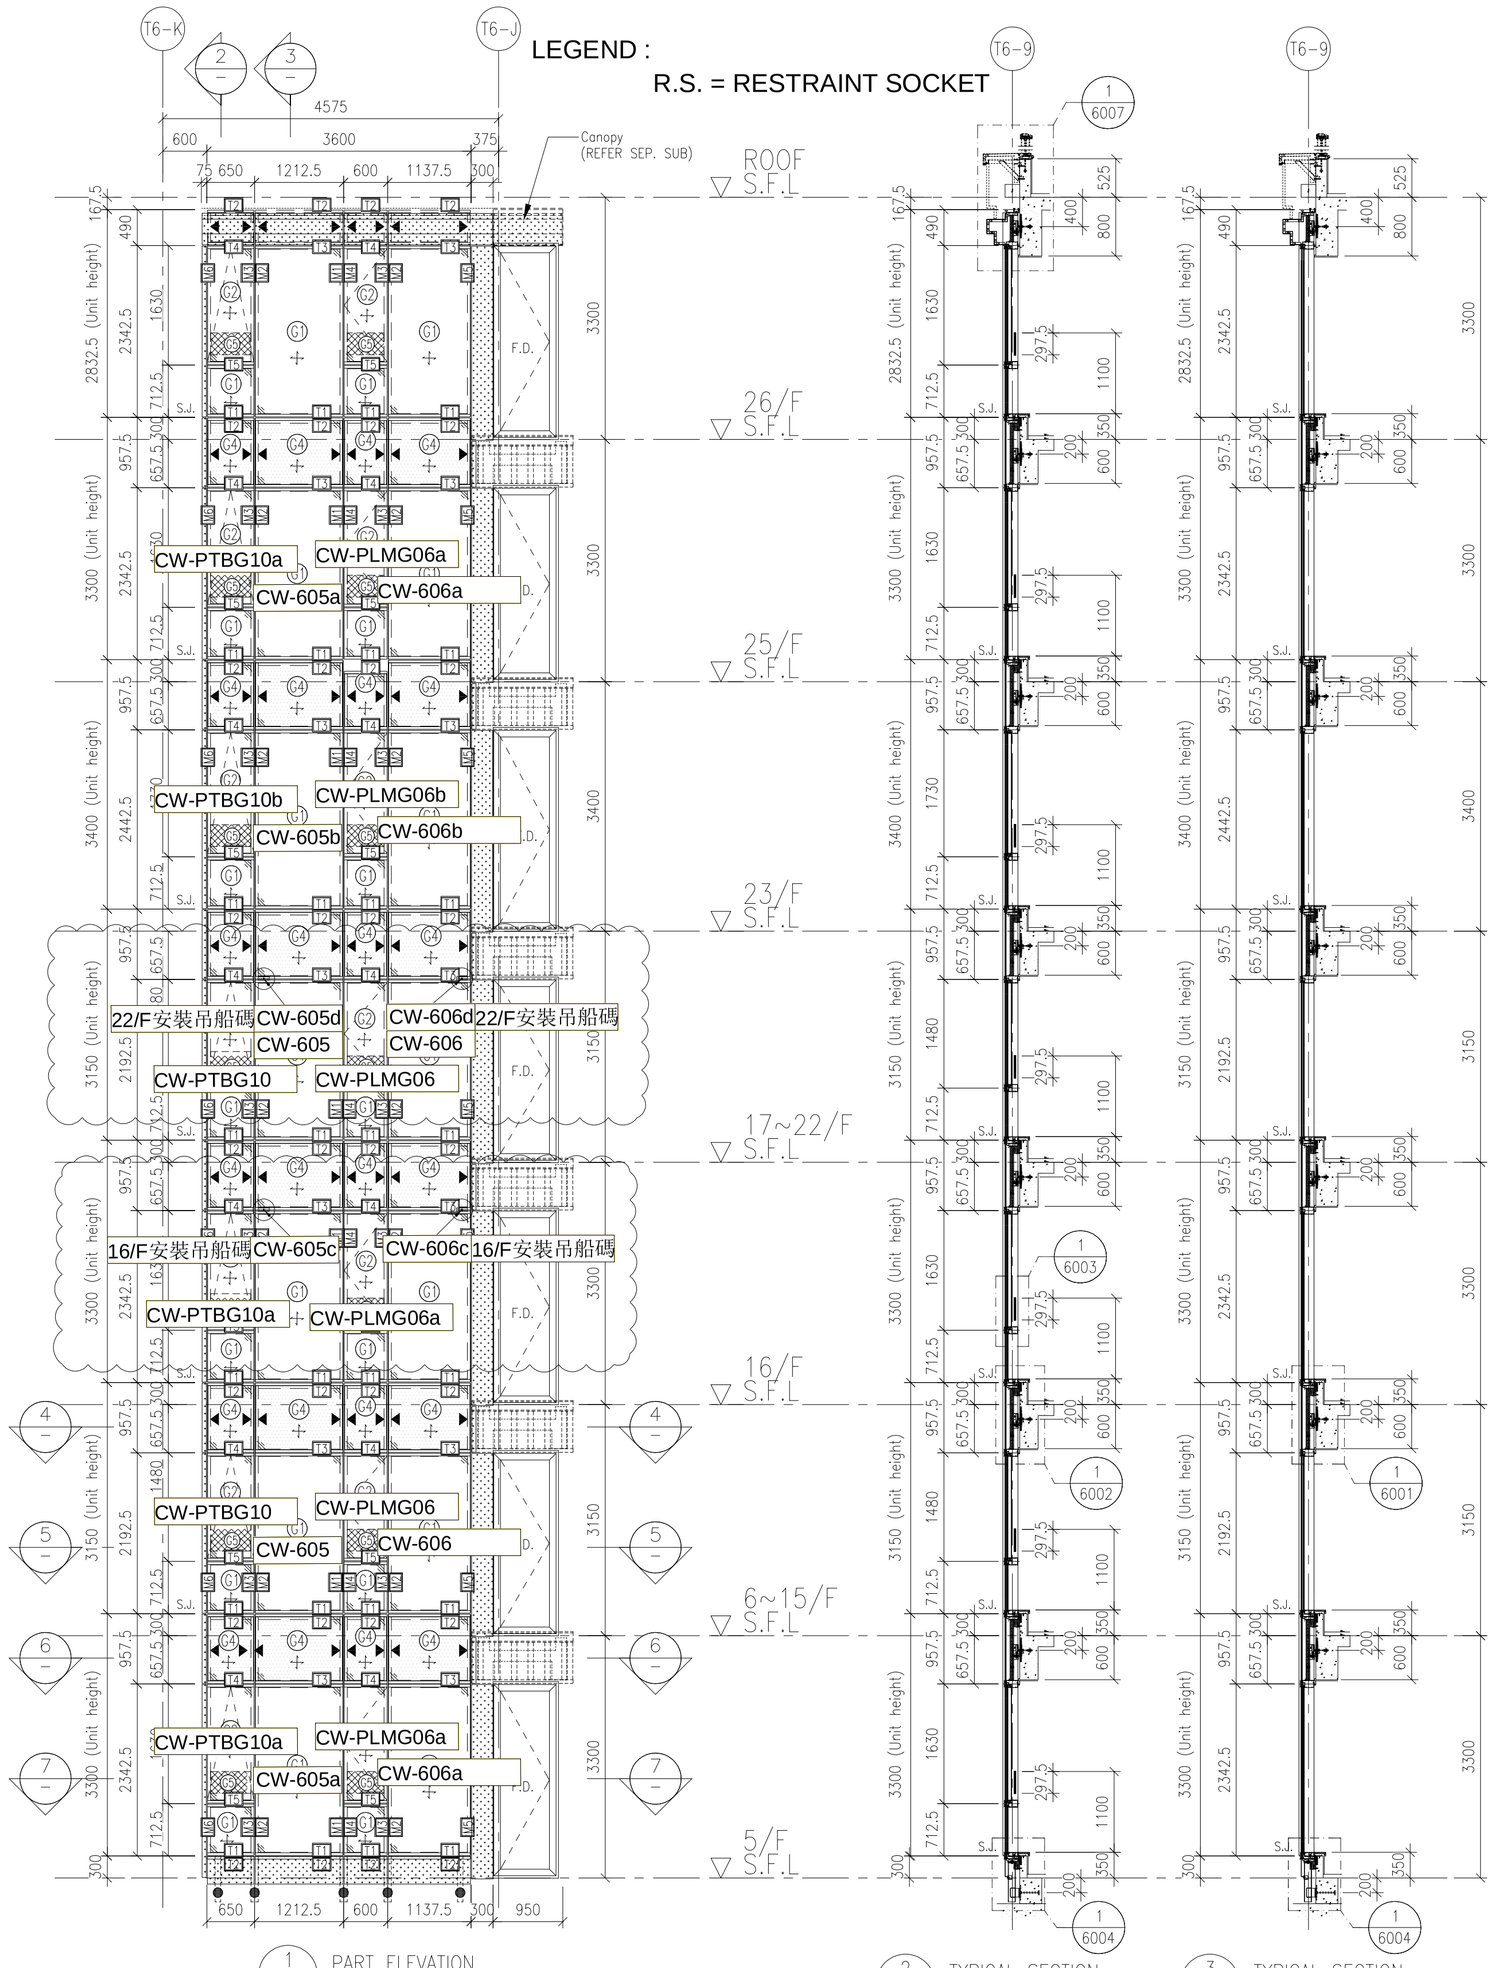


1 PART ELEVATION FOR CURTAIN WALL

2 TYPICAL SECTION FOR CURTAIN WALL


3 TYPICAL SECTION FOR CURTAIN WALL

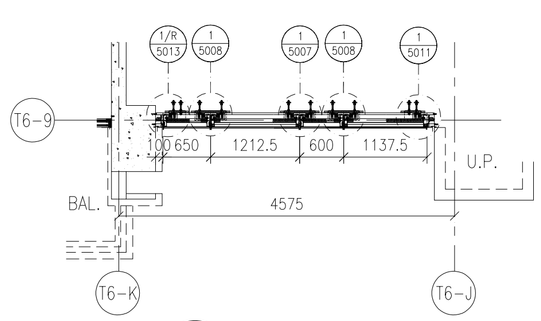


4 PART PLAN FOR CURTAIN WALL

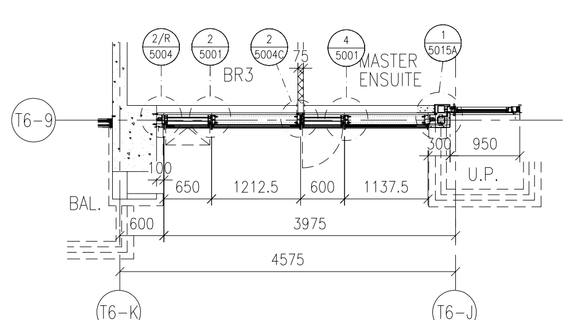

5 PART PLAN FOR CURTAIN WALL

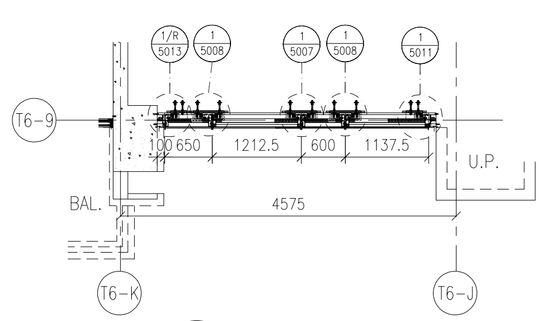

6 PART PLAN FOR CURTAIN WALL

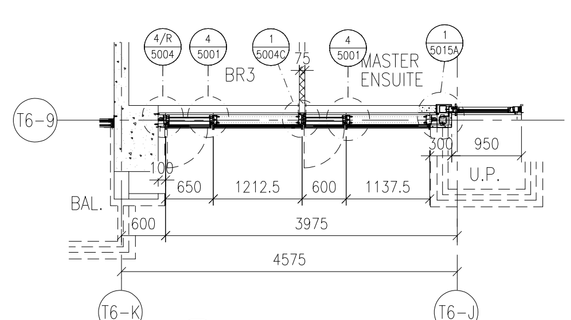

7 PART PLAN FOR CURTAIN WALL

FLOOR LEVEL (S.F.L.)

FLOOR	LEVEL
ROOF	+210.00
26/F	+206.70
25/F	+203.40
23/F	+200.00
22/F	+196.85
21/F	+193.70
20/F	+190.55
19/F	+187.40
18/F	+184.25
17/F	+181.10
16/F	+177.80
15/F	+174.65
12/F	+171.50
11/F	+168.35
10/F	+165.20
9/F	+162.05
8/F	+158.90
7/F	+155.75
6/F	+152.60
5/F	+149.30

LEGEND:
- G1+ – 10mm HEAT STRENGTHENED GLASS (OUTER) + 12mm AIR SPACE +12mm THK. TEMPERED CLEAR GLASS (INNER)
- G2+ – 10mm HEAT STRENGTHENED GLASS (OUTER) + 12mm AIR SPACE +10mm THK. TEMPERED CLEAR GLASS (INNER)
- G4+ – 12mm THK. HEAT STRENGTHENED GLASS & 2mm THK. ALUM. BACKPAN (SPANDREL GLASS)
- G5 – 12mm THK. CLEAR TEMPERED GLASS (INTERNAL PROTECTIVE BARRIER)
- 3mm THK. ALUM. CLADDING
- S.J. – STACK JOINT (WIND LOAD)
- AE01 – ALUM. EXTRUSION DIE NO.
- ▲ – SUPPORT POINT (WIND LOAD + DEAD LOAD)
- ● – SUPPORT POINT (WIND LOAD)

B.D. REF :

CLIENT :
SHIMAO GROUP HOLDINGS LIMITED

ARCHITECT :
WONG TUNG & PARTNERS LIMITED
ARCHITECTS & PLANNERS

MAIN CONTRACTOR :
協興建築有限公司
HIP HING CONSTRUCTION CO LTD

STRUCTURAL ENGINEER :
C M WONG & ASSOCIATES LTD
黃志明建築工程師有限公司

FACADE CONSULTANT:
MEINHARDT

NOTE :
1. ALL DIMENSIONS ARE IN mm.
2. ALL ELEVATIONS ARE VIEWED FROM OUTSIDE.
3. ALL DIMENSIONS TO BE VERIFIED ON SITE BEFORE FABRICATION.

LEGEND :
- X1 / X001 – DETAIL MARK NO. / REFER SHEET NO.
1. F.F.L. -- FINISHED FLOOR LEVEL
2. S.F.L. -- STRUCTURAL FLOOR LEVEL
3. (/R) -- REVERSED DETAIL

NO.	DATE	REVISED	BY

JOB NO. : J-853

PROJECT :
PROPOSED RESIDENTIAL DEVELOPMENT AT N.K.I.L. 6542 YIN PING ROAD KOWLOON

TITLE :
PART ELEVATION FOR CURTAIN WALL AT TOWER 6 & 7


DATE : 24-OCT-21	SCALE : 1:60 (A1)
DRAWN BY : LHR	CHECKED BY :

美特鋁質有限公司
MIDI ALUMINIUM FABRICATOR LTD.
Units 6-8, Sunray Industrial Centre, 1/F
610 Cha Kwo Ling Road, Kowloon
Tel:23489211-4 Fax:(852)27727666

DWG NO. : J853-SD-CW-4602A | REV. : –

請用A3打印

LEGEND :
R.S. = RESTRAINT SOCKET

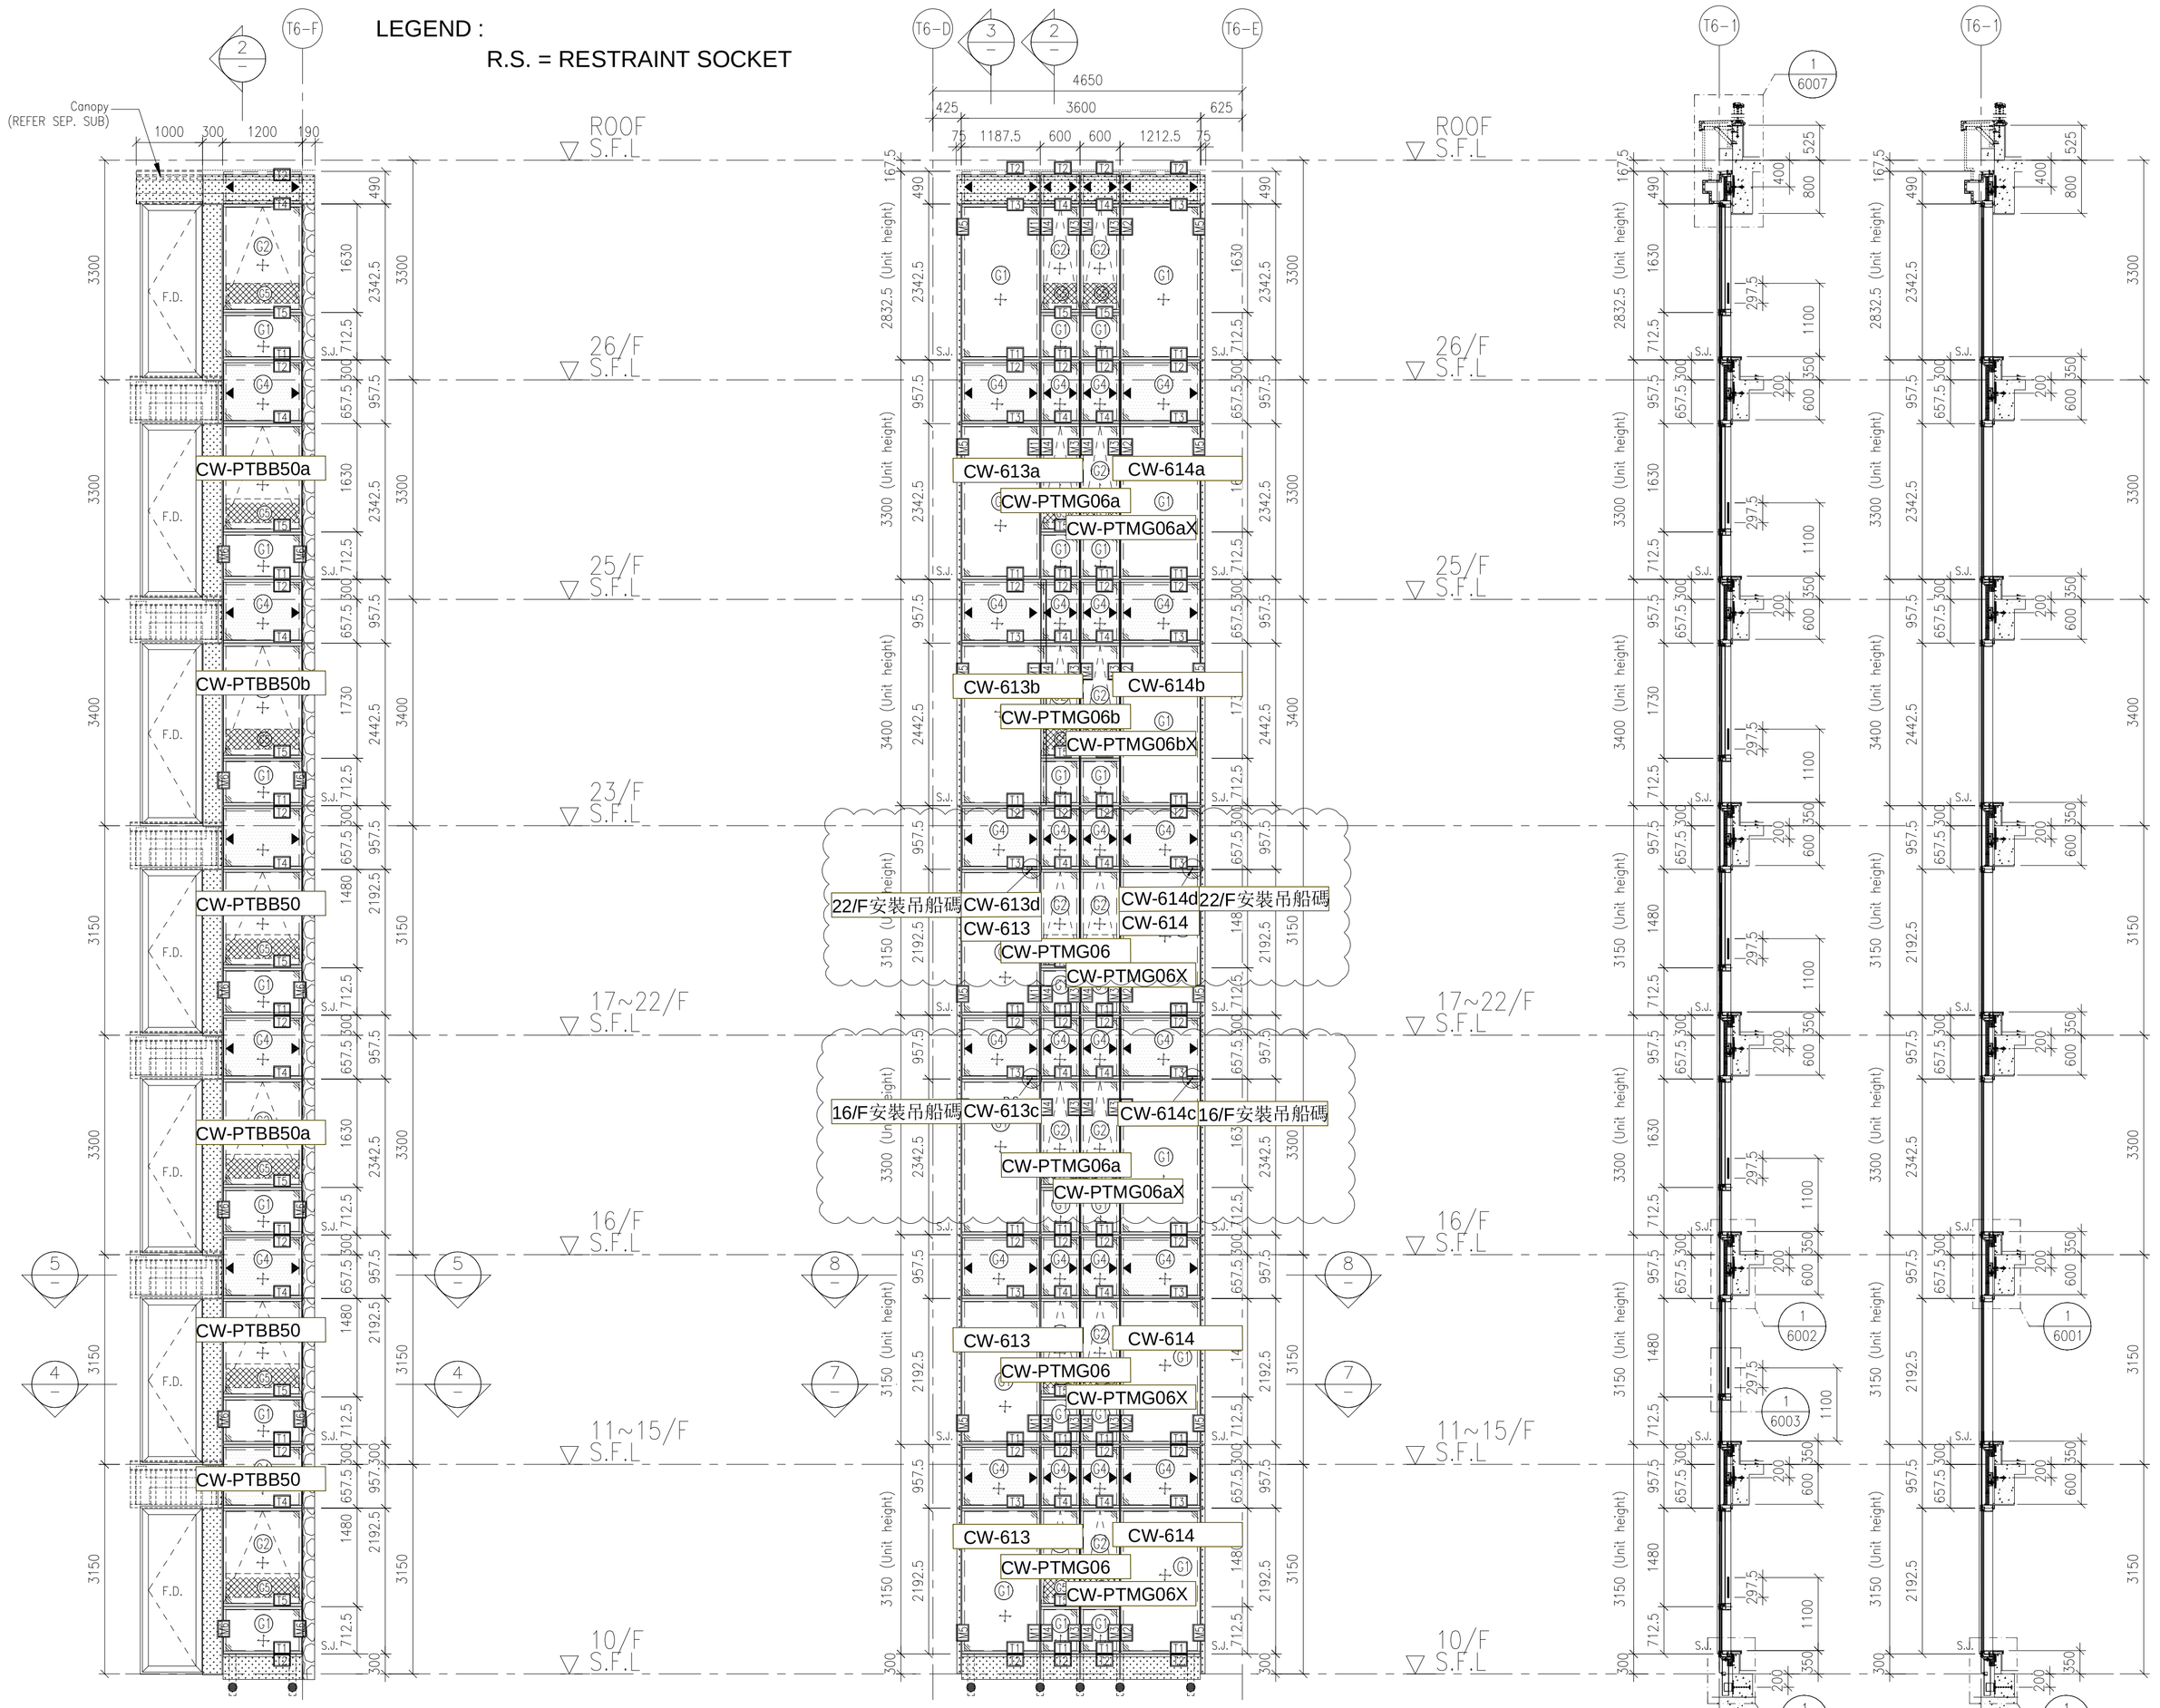


1 PART ELEVATION FOR CURTAIN WALL


6 PART ELEVATION FOR CURTAIN WALL

2 TYPICAL SECTION FOR CURTAIN WALL


3 TYPICAL SECTION FOR CURTAIN WALL

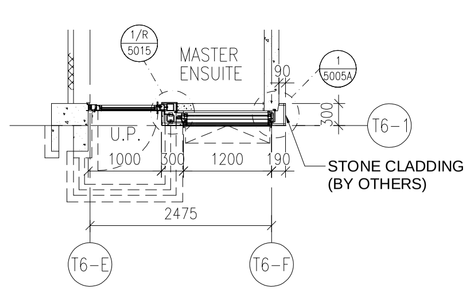


4 PART PLAN FOR CURTAIN WALL

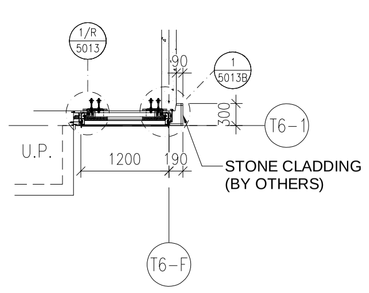

5 PART PLAN FOR CURTAIN WALL

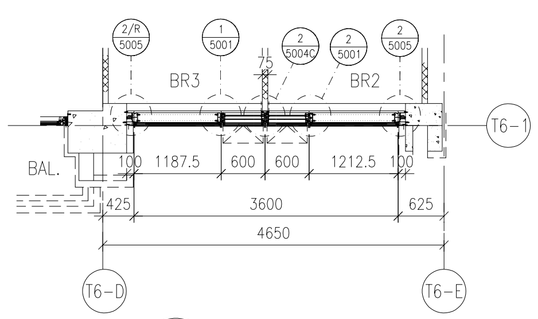

7 PART PLAN FOR CURTAIN WALL

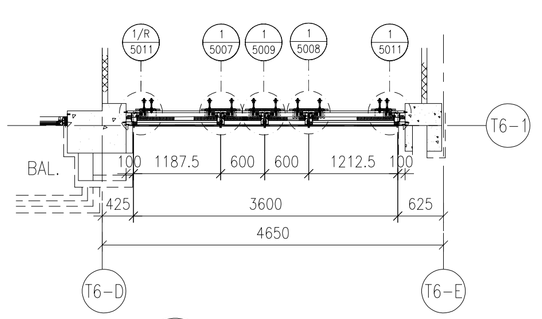

8 PART PLAN FOR CURTAIN WALL

FLOOR LEVEL (S.F.L.)

FLOOR	LEVEL
ROOF	+210.00
26/F	+206.70
25/F	+203.40
23/F	+200.00
22/F	+196.85
21/F	+193.70
20/F	+190.55
19/F	+187.40
18/F	+184.25
17/F	+181.10
16/F	+177.80
15/F	+174.65
12/F	+171.50
11/F	+168.35
10/F	+165.20

LEGEND:

- G1 – 10mm HEAT STRENGTHENED GLASS (OUTER) + 12mm AIR SPACE +12mm THK. TEMPERED CLEAR GLASS (INNER)
- G2 – 10mm HEAT STRENGTHENED GLASS (OUTER) + 12mm AIR SPACE +10mm THK. TEMPERED CLEAR GLASS (INNER)
- P4 – 12mm THK. HEAT STRENGTHENED GLASS & 2mm THK. ALUM. BACKPAN (SPANDREL GLASS)
- G3 – 12mm THK. CLEAR TEMPERED GLASS (INTERNAL PROTECTIVE BARRIER)
- 3mm THK. ALUM. CLADDING
- S.J. – STACK JOINT (WIND LOAD)
- AE01 – ALUM. EXTRUSION DIE NO.
- ▲ – SUPPORT POINT (WIND LOAD + DEAD LOAD)
- ● – SUPPORT POINT (WIND LOAD)

B.D. REF :

CLIENT :
SHIMAO GROUP HOLDINGS LIMITED

ARCHITECT :
WONG TUNG & PARTNERS LIMITED
ARCHITECTS & PLANNERS

MAIN CONTRACTOR :
協興建築有限公司
HIP HING CONSTRUCTION CO LTD

STRUCTURAL ENGINEER :
C M WONG & ASSOCIATES LTD
黃志明建築工程師有限公司

FACADE CONSULTANT:
MEINHARDT

NOTE :
1. ALL DIMENSIONS ARE IN mm.
2. ALL ELEVATIONS ARE VIEWED FROM OUTSIDE.
3. ALL DIMENSIONS TO BE VERIFIED ON SITE BEFORE FABRICATION.

LEGEND :
X1 / X001 — DETAIL MARK NO. / REFER SHEET NO.
1. F.F.L. -- FINISHED FLOOR LEVEL
2. S.F.L. -- STRUCTURAL FLOOR LEVEL
3. /R -- REVERSED DETAIL

NO.	DATE	REVISED	BY
A	09-10-2021	REVISION SUBJECT TO ARCH. COMMENT	

JOB NO. : J-853

PROJECT :
PROPOSED RESIDENTIAL DEVELOPMENT AT N.K.I.L. 6542 YIN PING ROAD KOWLOON

TITLE :
PART ELEVATION FOR CURTAIN WALL AT TOWER 6 & 7

DATE : 13-APR-21 | SCALE : 1:60 (A1)

DRAWN BY : LHR | CHECKED BY :


美特鋁質有限公司
MIDI ALUMINIUM FABRICATOR LTD.
Units 6-8, Sunray Industrial Centre, 1/F
610 Cha Kwo Ling Road, Kowloon
Tel:23489211-4 Fax:(852)27727666

DWG NO. : J853-SD-CW-4606 | REV. : –

LEGEND :

R.S. = RESTRAINT SOCKET

請用A3打印

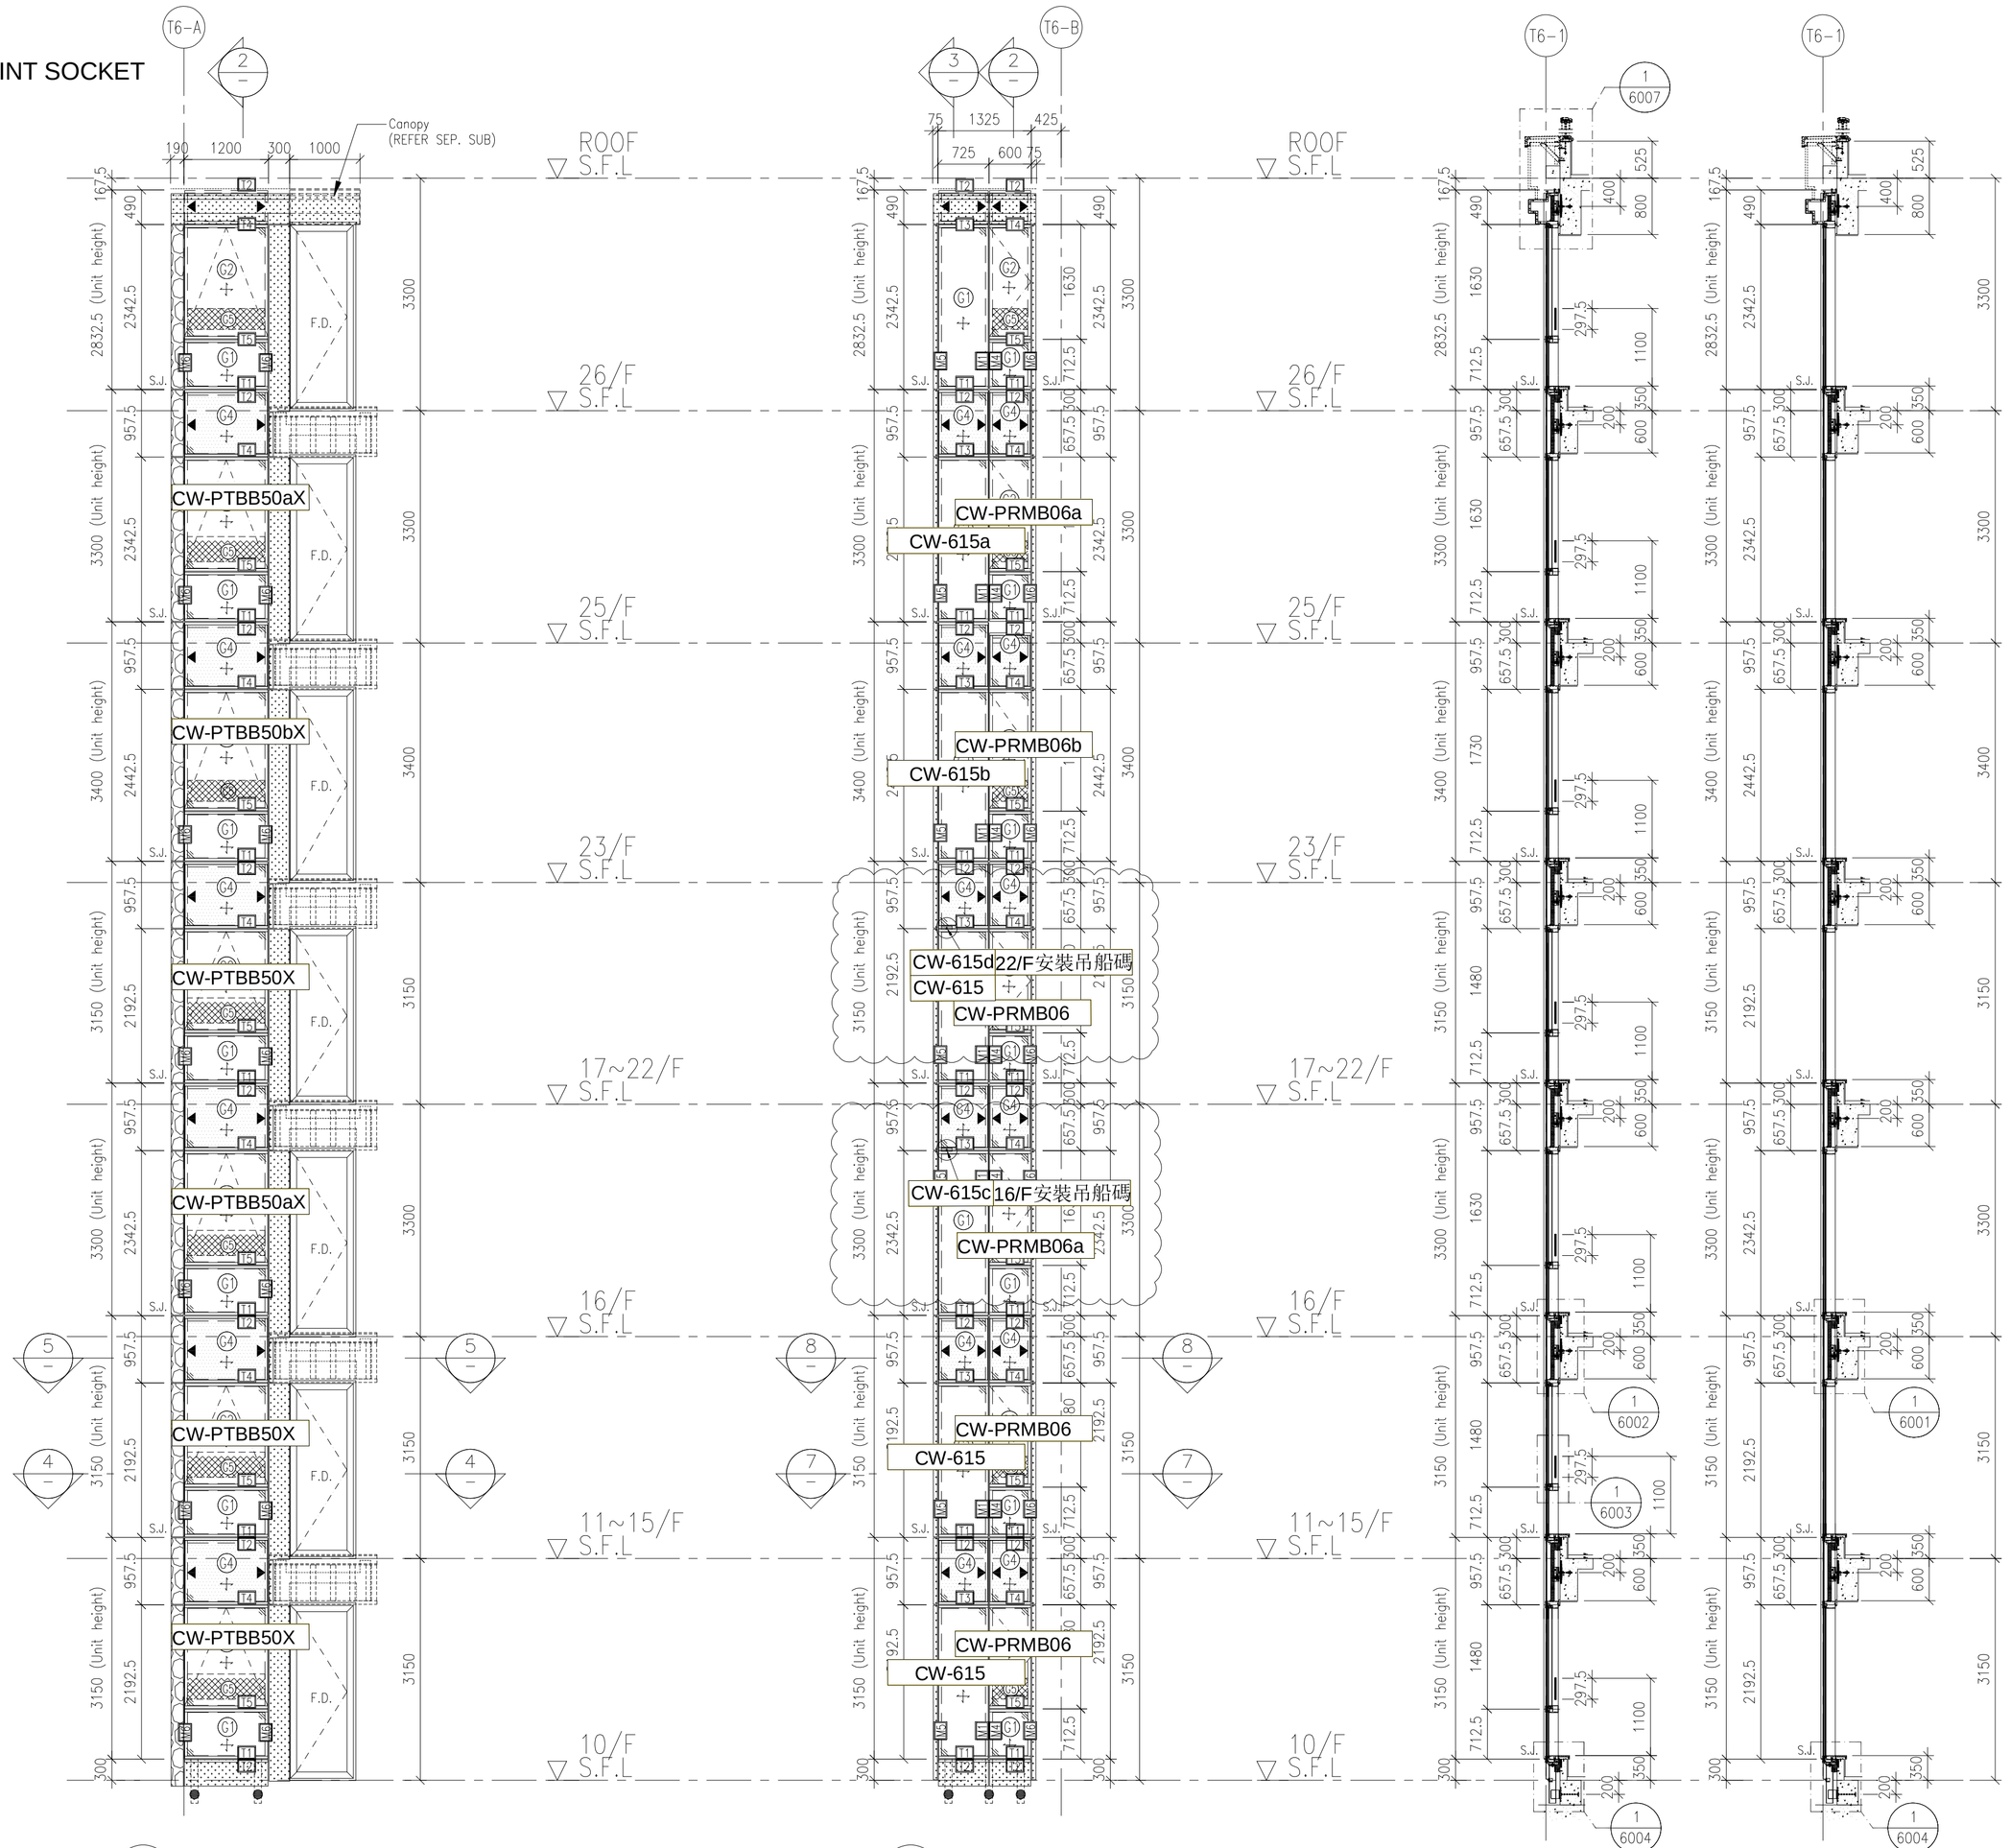


1 PART ELEVATION FOR CURTAIN WALL

6 PART ELEVATION FOR CURTAIN WALL


2 TYPICAL SECTION FOR CURTAIN WALL

3 TYPICAL SECTION FOR CURTAIN WALL

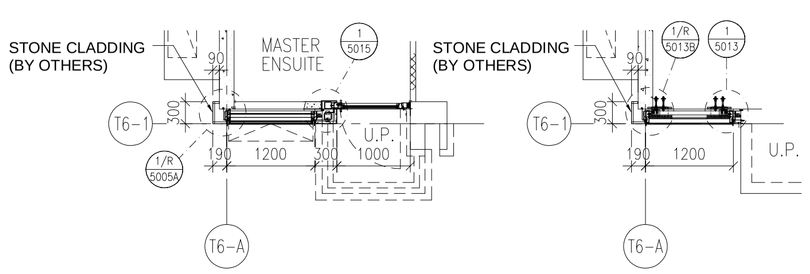


4 PART PLAN FOR CURTAIN WALL

5 PART PLAN FOR CURTAIN WALL

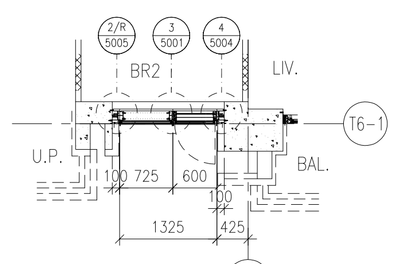

7 PART PLAN FOR CURTAIN WALL

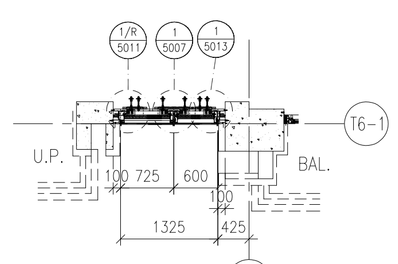

8 PART PLAN FOR CURTAIN WALL

FLOOR LEVEL (S.F.L.)

FLOOR	LEVEL
ROOF	+210.00
26/F	+206.70
25/F	+203.40
23/F	+200.00
22/F	+196.85
21/F	+193.70
20/F	+190.55
19/F	+187.40
18/F	+184.25
17/F	+181.10
16/F	+177.80
15/F	+174.65
12/F	+171.50
11/F	+168.35
10/F	+165.20

LEGEND:

- C1+ – 10mm HEAT STRENGTHENED GLASS (OUTER) + 12mm AIR SPACE +12mm THK. TEMPERED CLEAR GLASS (INNER)
- C2+ – 10mm HEAT STRENGTHENED GLASS (OUTER) + 12mm AIR SPACE +10mm THK. TEMPERED CLEAR GLASS (INNER)
- C4+ – 12mm THK. HEAT STRENGTHENED GLASS & 2mm THK. ALUM. BACKPAN (SPANDREL GLASS)
- C5 – 12mm THK. CLEAR TEMPERED GLASS (INTERNAL PROTECTIVE BARRIER)
- 3mm THK. ALUM. CLADDING
- S.J. – STACK JOINT (WIND LOAD)
- AE01 – ALUM. EXTRUSION DIE NO.
- ▲ – SUPPORT POINT (WIND LOAD + DEAD LOAD)
- ● – SUPPORT POINT (WIND LOAD)

B.D. REF :

CLIENT :

SHIMAO GROUP HOLDINGS LIMITED

ARCHITECT :

WONG TUNG & PARTNERS LIMITED
ARCHITECTS & PLANNERS

MAIN CONTRACTOR :

協興建築有限公司
HIP HING CONSTRUCTION CO LTD

STRUCTURAL ENGINEER :

C M WONG & ASSOCIATES LTD
黃志明建築工程師有限公司

FACADE CONSULTANT:

MEINHARDT

NOTE :

1. ALL DIMENSIONS ARE IN mm.
2. ALL ELEVATIONS ARE VIEWED FROM OUTSIDE.
3. ALL DIMENSIONS TO BE VERIFIED ON SITE BEFORE FABRICATION.

LEGEND :

X1 – DETAIL MARK NO.
X001 – REFER SHEET NO.

1. F.F.L. -- FINISHED FLOOR LEVEL
2. S.F.L. -- STRUCTURAL FLOOR LEVEL
3. (/R) -- REVERSED DETAIL

NO.	DATE	REVISED	BY
A	09-10-2021	REVISION SUBJECT TO ARCH. COMMENT	

JOB NO. : J-853

PROJECT :

PROPOSED RESIDENTIAL DEVELOPMENT AT N.K.I.L. 6542 YIN PING ROAD KOWLOON

TITLE :

PART ELEVATION FOR CURTAIN WALL AT TOWER 6 & 7

DATE : 13-APR-21	SCALE : 1:60 (A1)
DRAWN BY : LHR	CHECKED BY :

美特鋁質有限公司
MIDI ALUMINIUM FABRICATOR LTD.
Units 6-8, Sunray Industrial Centre, 1/F
610 Cha Kwo Ling Road, Kowloon
Tel:23489211-4 Fax:(852)27727666

DWG NO. : J853-SD-CW-4607 | REV. : –


EG－DWG3


美特鋁質 有限公司
MIDI Aluminium Fabricator Ltd.

工程號	J853	地盤	延坪道住宅


圖號	層數	數量	總數	樓層	使用位置
CW－601	13	1	13	6F－15F,17F－21F	J853－SD－CW－4601

節點圖見: CW－601(1)

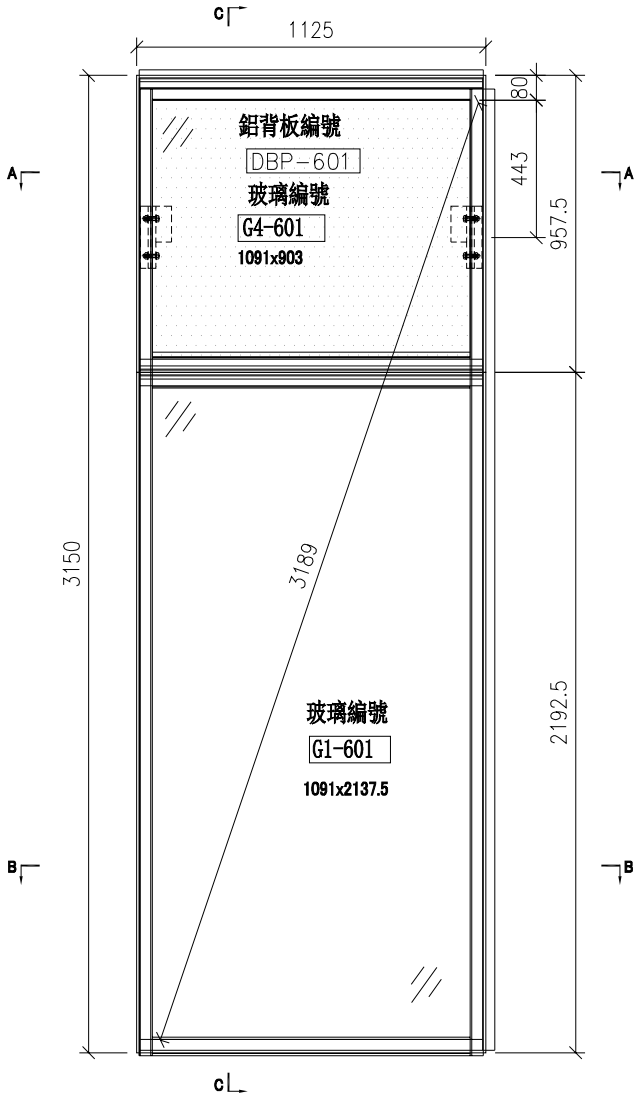


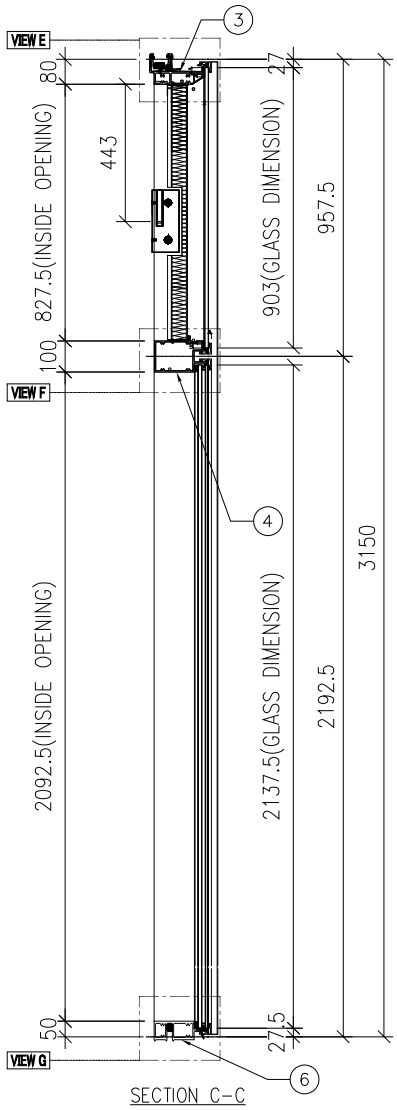

SECTION C－C

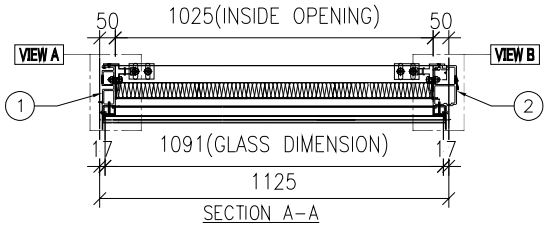

SECTION A－A

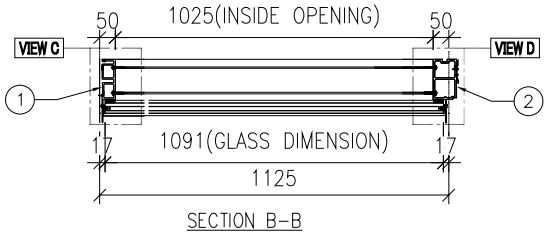

SECTION B－B


名稱	單元組裝圖	制圖	付吉寧	2022.04.06	修改			
材料		復核	謝永林	2022.04.08	日期			
顏色	JMQ213457(三塗)	批准	胡哥		圖號	CW－601		

EG－DWG3

美特鋁質 有限公司
MIDI Aluminium Fabricator Ltd.

大樣圖見: CW－601

工程號	J853	地盤	延坪道住宅

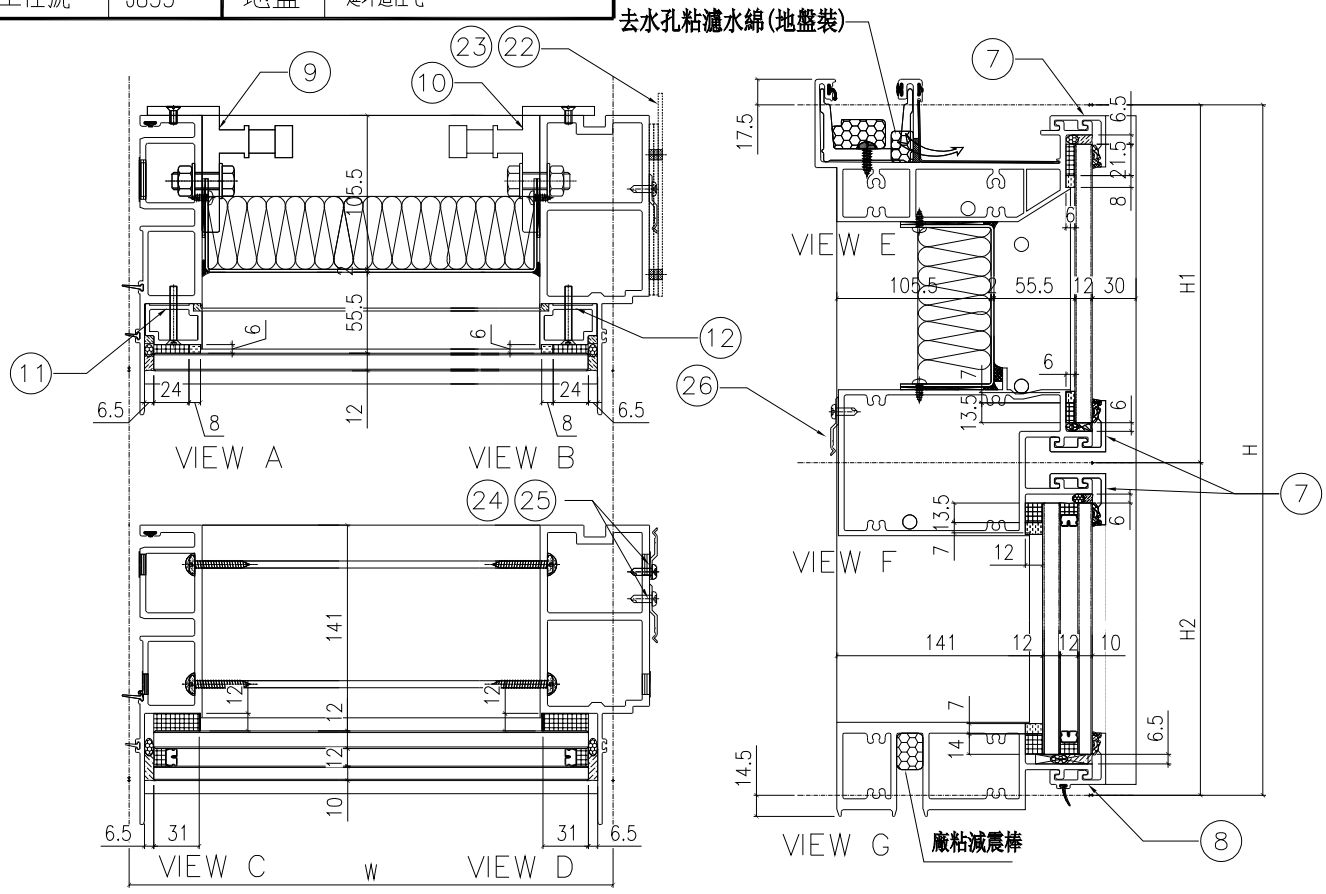

配件清單名稱	顏色	數量	備注
#10x5/8"圓頭鋼牙	A4-70	24	修背板用(300mmC/C)
#14x1-1/2"圓頭鋼牙	A4-70	24	修橫料
M5x40mm平頭機絲	A4-70	8	全梗玻璃骨用
M5x12mm平頭機絲	A4-70	4	固定掛碼到企料上
M12x40mm六角螺栓	A4-70	4	企料鋁碼用(配1螺母,1半介,1彈介)
3/16x3/4"圓頭機絲	A4-70	4	修擋水巴
#10x5/8"圓頭鋼牙	A4-70	18	修Z字碼(每個2料)
#10x5/8"圓頭鋼牙	A4-70	11	修雙拼Z字碼(300mm c/c)
#10x5/8"圓頭鋼牙	A4-70	6	修Z字碼(橫料用)每個2料

分格W	分格H	分格H1	分格H2			
1125	3150	957.5	2192.5			

序號	名稱	加工圖號	數量	長度	備註	模號
1	梗母企	X85972-01	1	3157		X85972
2	梗邊企	X85975-01R	1	3157		X85975
3	頂橫	X85982-01L-601	1	1142.5		X85982
4	雙梗中橫	X85983-01-601	1	1102		X85983
6	底橫	X85981-01-601	1	1102		X85981
7	扣蓋（頂）	X85989-01-601	3	1103		X85989
8	扣蓋（底）	X85988-01-601a	1	1103		X85988
9	掛碼	KM-GM01	1	200		X85998
10	掛碼	KM-GM02	1	200		X85998
11	梗玻骨(單玻)	X85991-01L	1	862.5		X85991
12	梗玻骨(單玻)	X85991-01R	1	862.5		X85991
22	擋水巴	SS-04	2	112		3mm鋁板
23	擋水巴	SS-05	1	139		3mm鋁板
24	Z字碼	UN-Z02	9	50		
25	Z字碼	UN-Z03-01	1	2990		
26	Z字碼	UN-Z01	3	50		

名稱	單元組裝圖	制圖	付吉寧	2022.04.06	修改			
材料		復核	謝永林	2022.04.08	日期			
顏色	JMQ213457(三塗)	批准	胡哥		圖號	CW-601(1)		


EG-DWG3


美特鋁質 有限公司
MIDI Aluminium Fabricator Ltd.

工程號	J853	地盤	延坪道住宅


圖號	層數	數量	總數	樓層	使用位置
CW-601a	2	1	2	5F,25F	J853-SD-CW-4601

節點圖見: CW-601a(1)

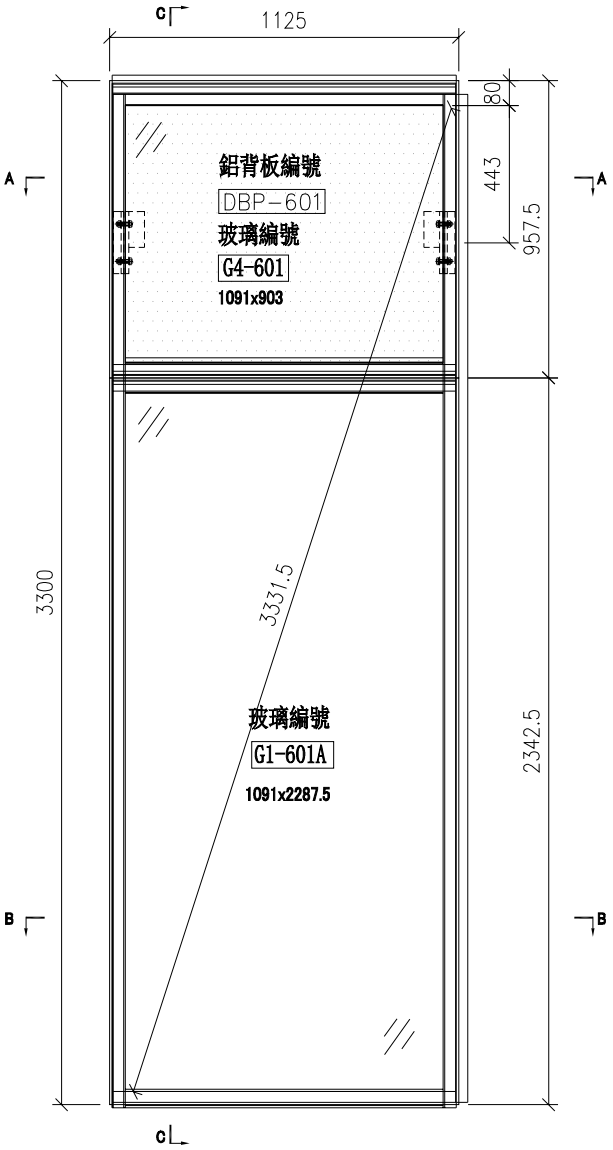


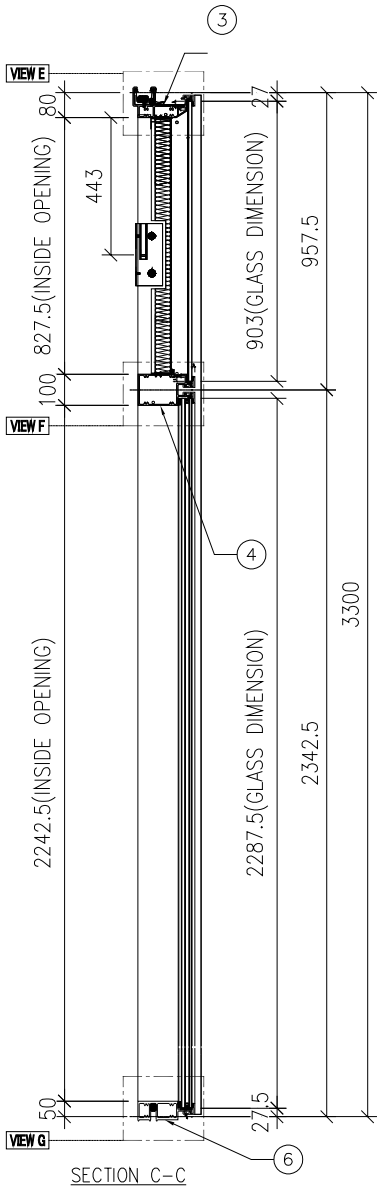

SECTION C-C

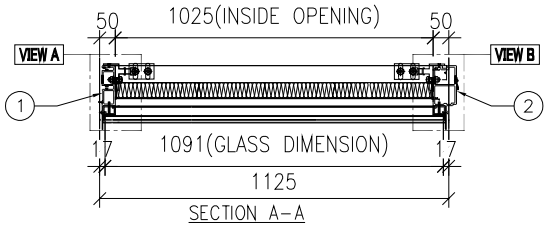

SECTION A-A

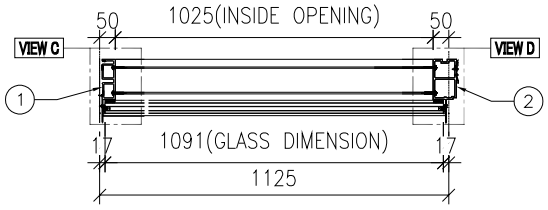

SECTION B-B


名稱	單元組裝圖	制圖	付吉寧	2022.04.06	修改			
材料		復核	謝永林	2022.04.08	日期			
顏色	JMQ213457(三塗)	批准	胡哥		圖號	CW-601a		

EG—DWG3

美特鋁質 有限公司
MIDI Aluminium Fabricator Ltd.

大樣圖見: CW—601a

工程號	J853	地盤	延坪道住宅

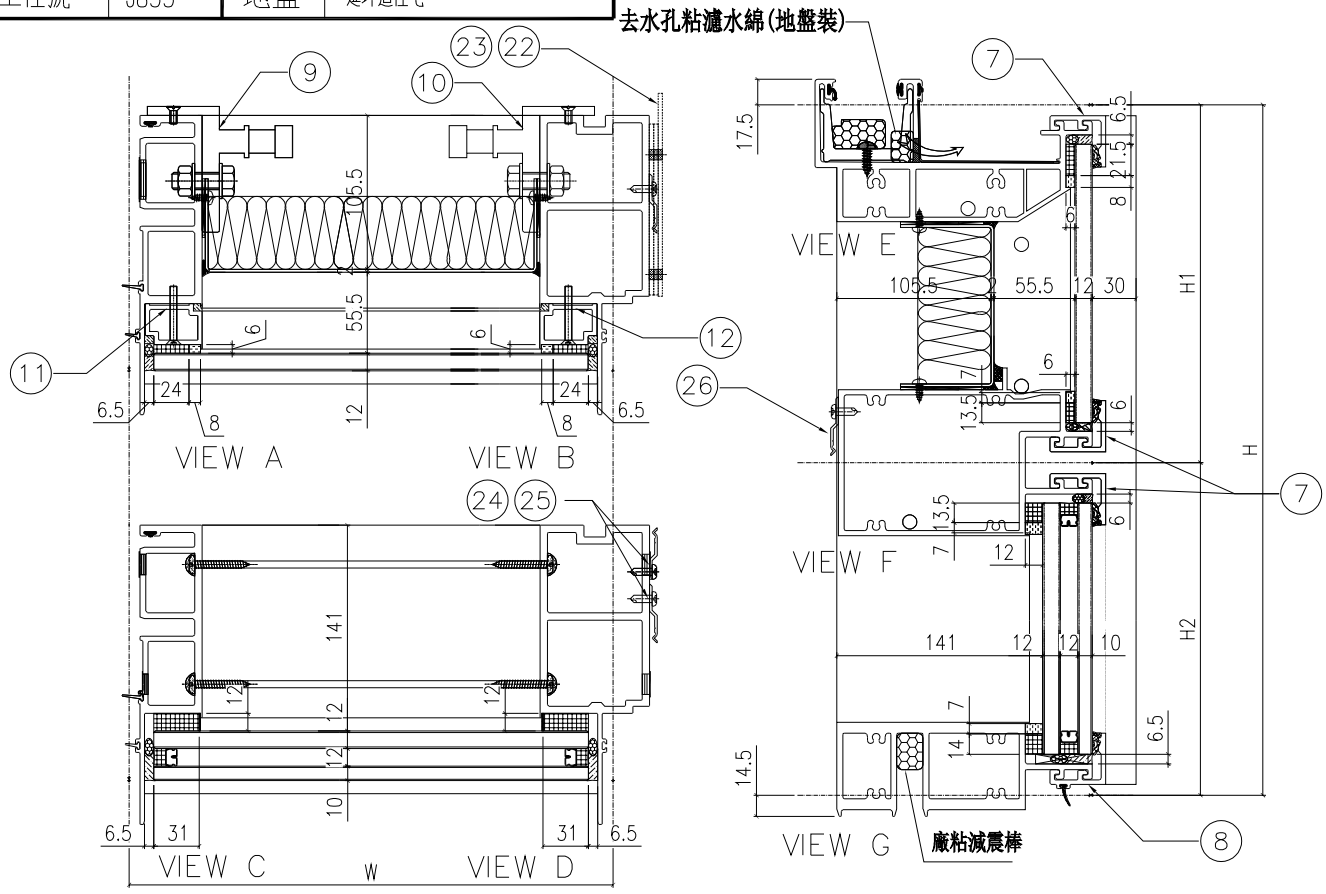

配件清單名稱	顏色	數量	備注
#10x5/8"圓頭鋼牙	A4-70	24	修背板用(300mmC/C)
#14x1-1/2"圓頭鋼牙	A4-70	24	修橫料
M5x40mm平頭機絲	A4-70	8	全梗玻璃骨用
M5x12mm平頭機絲	A4-70	4	固定掛碼到企料上
M12x40mm六角螺栓	A4-70	4	企料鋁碼用(配1螺母,1平介,1彈介)
3/16x3/4"圓頭機絲	A4-70	4	修擋水巴
#10x5/8"圓頭鋼牙	A4-70	16	修Z字碼(每個2料)
#10x5/8"圓頭鋼牙	A4-70	11	修雙拼Z字碼(300mm c/c)
#10x5/8"圓頭鋼牙	A4-70	6	修Z字碼(橫料用)每個2料

分格W	分格H	分格H1	分格H2			
1125	3300	957.5	2342.5			
序號	名稱	加工圖號	數量	長度	備註	模號
1	梗母企	X85972-01a	1	3307		X85972
2	梗邊企	X85975-01aR	1	3307		X85975
3	頂橫	X85982-01L-601	1	1142.5		X85982
4	雙梗中橫	X85983-01-601	1	1102		X85983
6	底橫	X85981-01-601	1	1102		X85981
7	扣蓋（頂）	X85989-01-601	3	1103		X85989
8	扣蓋（底）	X85988-01-601a	1	1103		X85988
9	掛碼	KM-GM01	1	200		X85998
10	掛碼	KM-GM02	1	200		X85998
11	梗玻骨(單玻)	X85991-01L	1	862.5		X85991
12	梗玻骨(單玻)	X85991-01R	1	862.5		X85991
22	擋水巴	SS-04	2	112		3mm鋁板
23	擋水巴	SS-05	1	139		3mm鋁板
24	Z字碼	UN-Z02	8	50		
25	Z字碼	UN-Z03-02	1	3140		
26	Z字碼	UN-Z01	3	50		

名稱	單元組裝圖	制圖	付吉寧	2022.04.06	修改			
材料		復核	謝永林	2022.04.08	日期			
顏色	JMQ213457(三塗)	批准	胡哥		圖號	CW-601a(1)		


EG-DWG3


美特鋁質 有限公司
MIDI Aluminium Fabricator Ltd.

工程號	J853	地盤	延坪道住宅


圖號	層數	數量	總數	樓層	使用位置
CW-601b	1	1	1	23F	J853-SD-CW-4601

節點圖見: CW-601b(1)

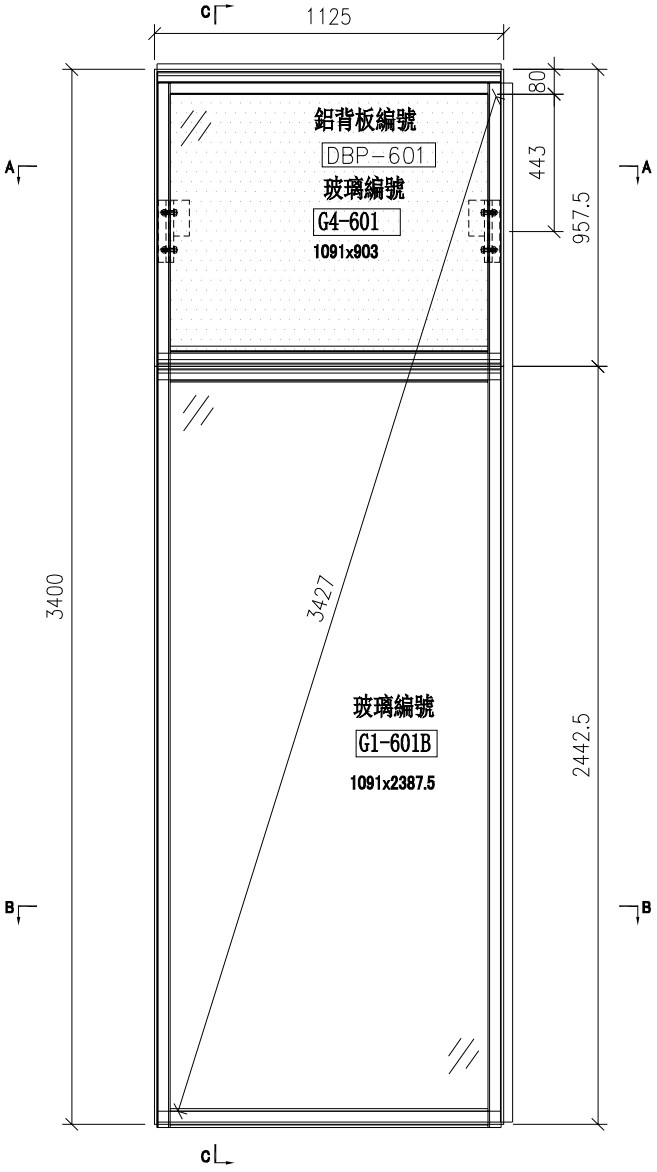


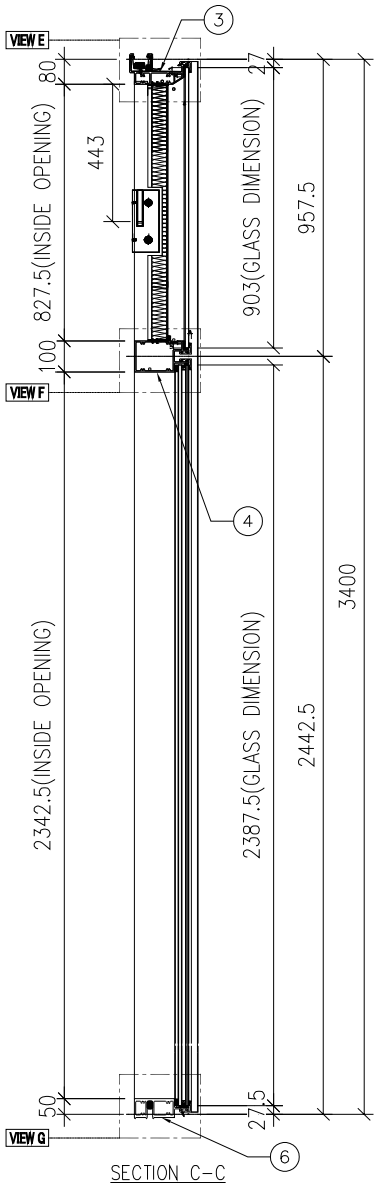

SECTION C-C

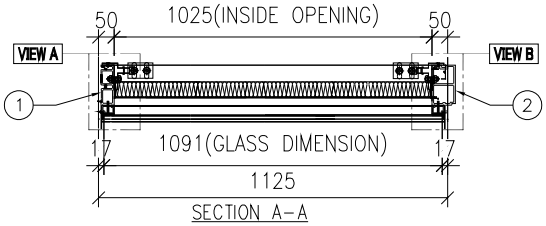

SECTION A-A

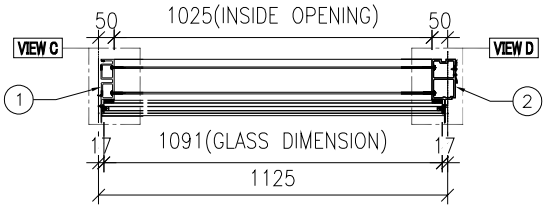

SECTION B-B


名稱	單元組裝圖	制圖	付吉寧	2022.04.06	修改			
材料		復核	謝永林	2022.04.08	日期			
顏色	JMQ213457(三塗)	批准	胡哥		圖號	CW-601b		

EG—DWG3

美特鋁質 有限公司
MIDI Aluminium Fabricator Ltd.

大樣圖見: CW—601b

工程號	J853	地盤	延坪道住宅

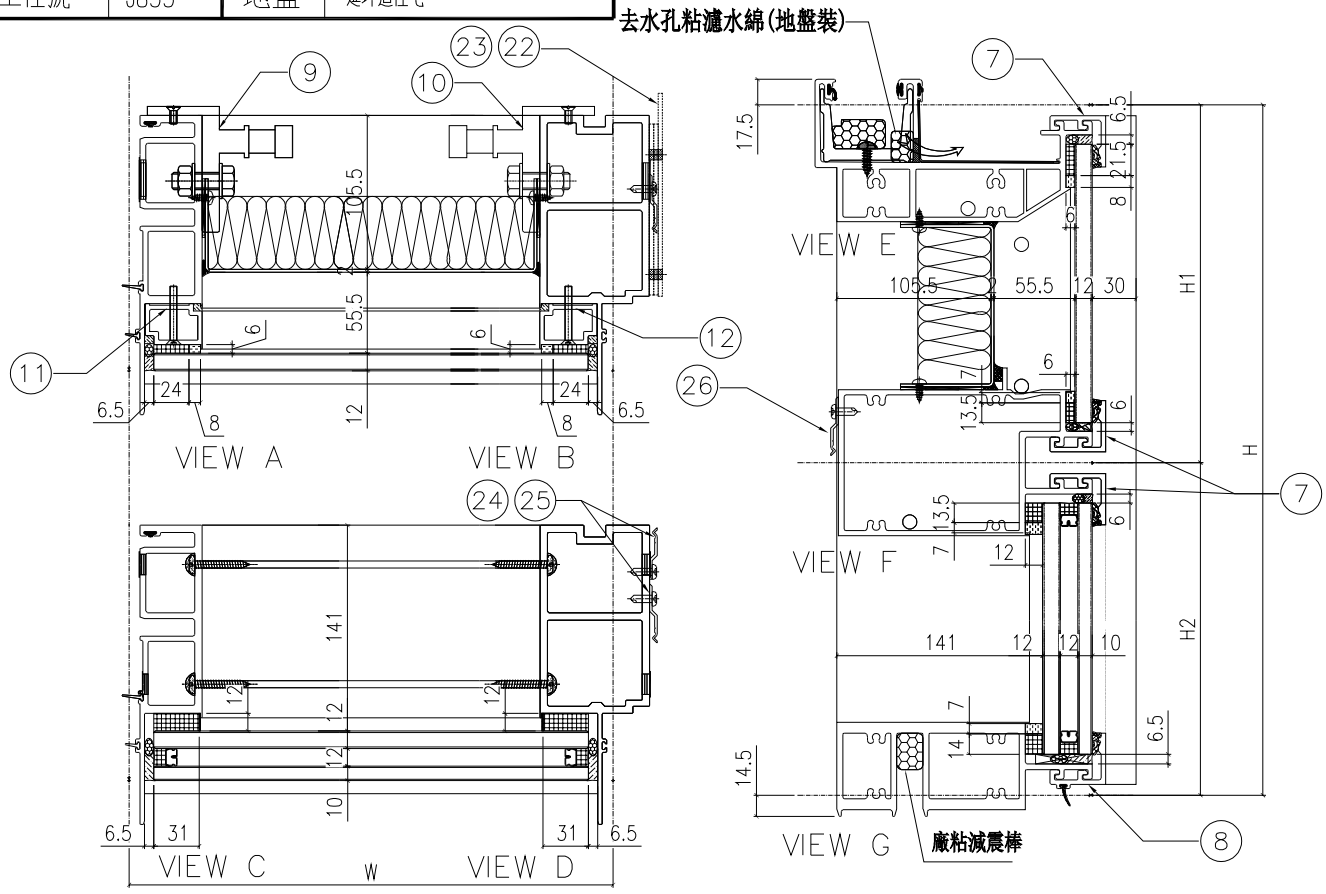

配件清單名稱	顏色	數量	備注
#10x5/8"圓頭鋼牙	A4-70	24	修背板川(300mmC/C)
#14x1-1/2"圓頭鋼牙	A4-70	24	修橫料
M5x40mm平頭機絲	A4-70	8	全梗玻璃骨用
M5x12mm平頭機絲	A4-70	4	固定掛碼到企料上
M12x40mm六角螺栓	A4-70	4	企料鋁碼用(配1螺母,1半介,1彈介)
3/16x3/4"圓頭機絲	A4-70	4	修擋水巴
#10x5/8"圓頭鋼牙	A4-70	16	修Z字碼(每側2料)
#10x5/8"圓頭鋼牙	A4-70	11	修雙拼Z字碼(300mm c/c)
#10x5/8"圓頭鋼牙	A4-70	6	修Z字碼(橫料川)每側2料

分格W	分格H	分格H1	分格H2			
1125	3400	957.5	2442.5			

序號	名稱	加工圖號	數量	長度	備註	模號
1	梗母企	X85972-01b	1	3407		X85972
2	梗邊企	X85975-01bR	1	3407		X85975
3	頂橫	X85982-01L-601	1	1142.5		X85982
4	雙梗中橫	X85983-01-601	1	1102		X85983
6	底橫	X85981-01-601	1	1102		X85981
7	扣蓋（頂）	X85989-01-601	3	1103		X85989
8	扣蓋（底）	X85988-01-601a	1	1103		X85988
9	掛碼	KM-GM01	1	200		X85998
10	掛碼	KM-GM02	1	200		X85998
11	梗玻骨(單玻)	X85991-01L	1	862.5		X85991
12	梗玻骨(單玻)	X85991-01R	1	862.5		X85991
22	擋水巴	SS-04	2	112		3mm鋁板
23	擋水巴	SS-05	1	139		3mm鋁板
24	Z字碼	UN-Z02	8	50		
25	Z字碼	UN-Z03-03	1	3240		
26	Z字碼	UN-Z01	3	50		

名稱	單元組裝圖	制圖	付吉寧	2022.04.06	修改			
材料		復核	謝永林	2022.04.08	日期			
顏色	JMQ213457(三塗)	批准	胡哥		圖號	CW-601b(1)		


EG－DWG3


美特鋁質 有限公司
MIDI Aluminium Fabricator Ltd.

工程號	J853	地盤	延坪道住宅


圖號	層數	數量	總數	樓層	使用位置
CW－601c	1	1	1	16F	J853－SD－CW－4601

節點圖見: CW－601c(1)

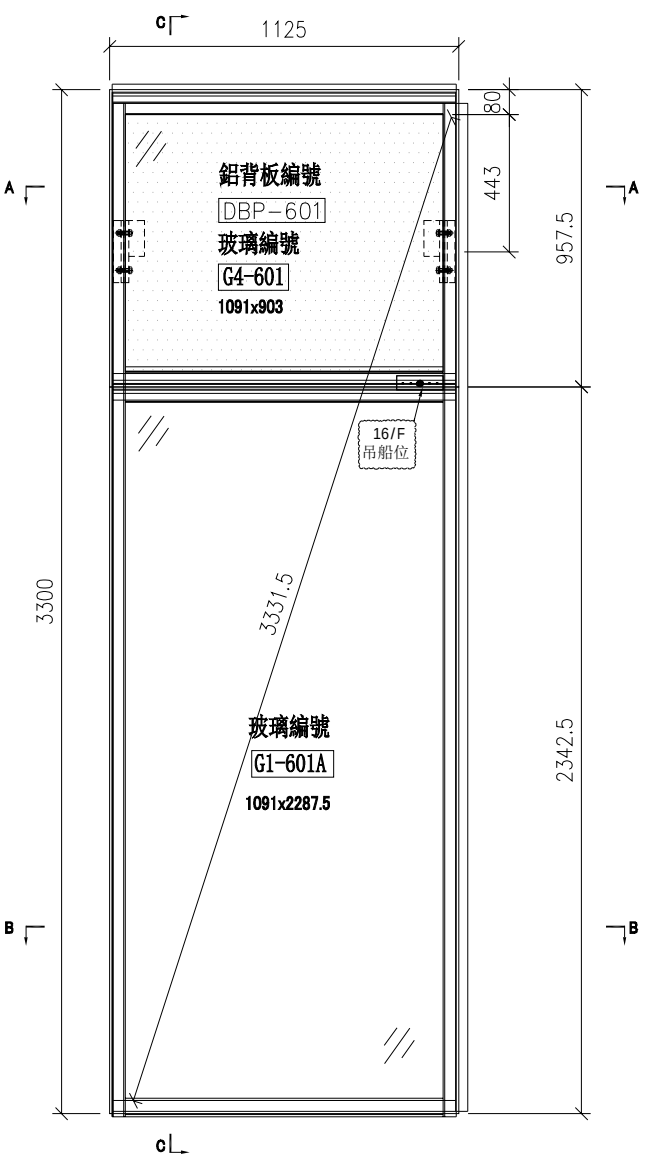


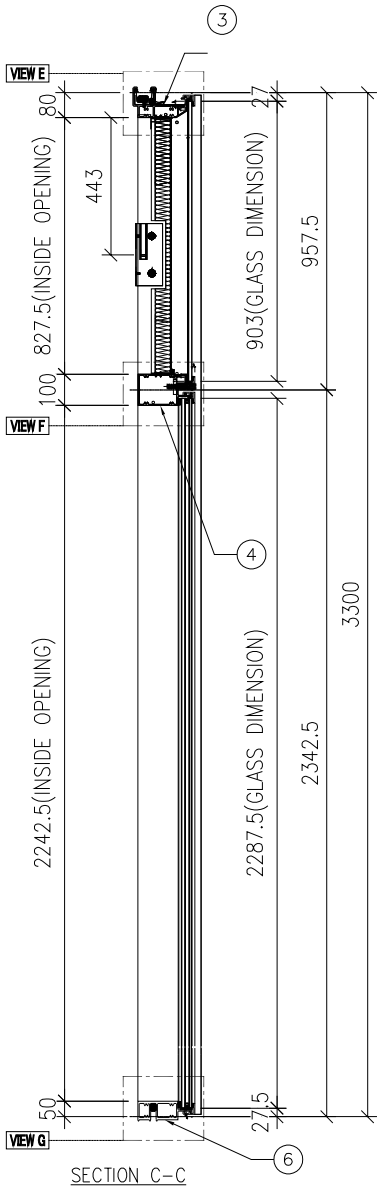

SECTION C－C

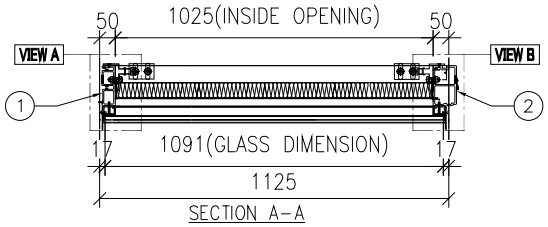

SECTION A－A

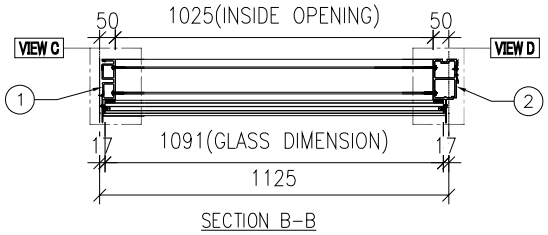

SECTION B－B


名稱	單元組裝圖	制圖	付吉寧	2022.04.06	修改			
材料		復核	謝永林	2022.04.08	日期			
顏色	JMQ213457(三塗)	批准	胡哥		圖號	CW－601c		

EG—DWG3

美特鋁質 有限公司
MIDI Aluminium Fabricator Ltd.

大樣圖見: CW—601c

工程號	J853	地盤	延坪道住宅

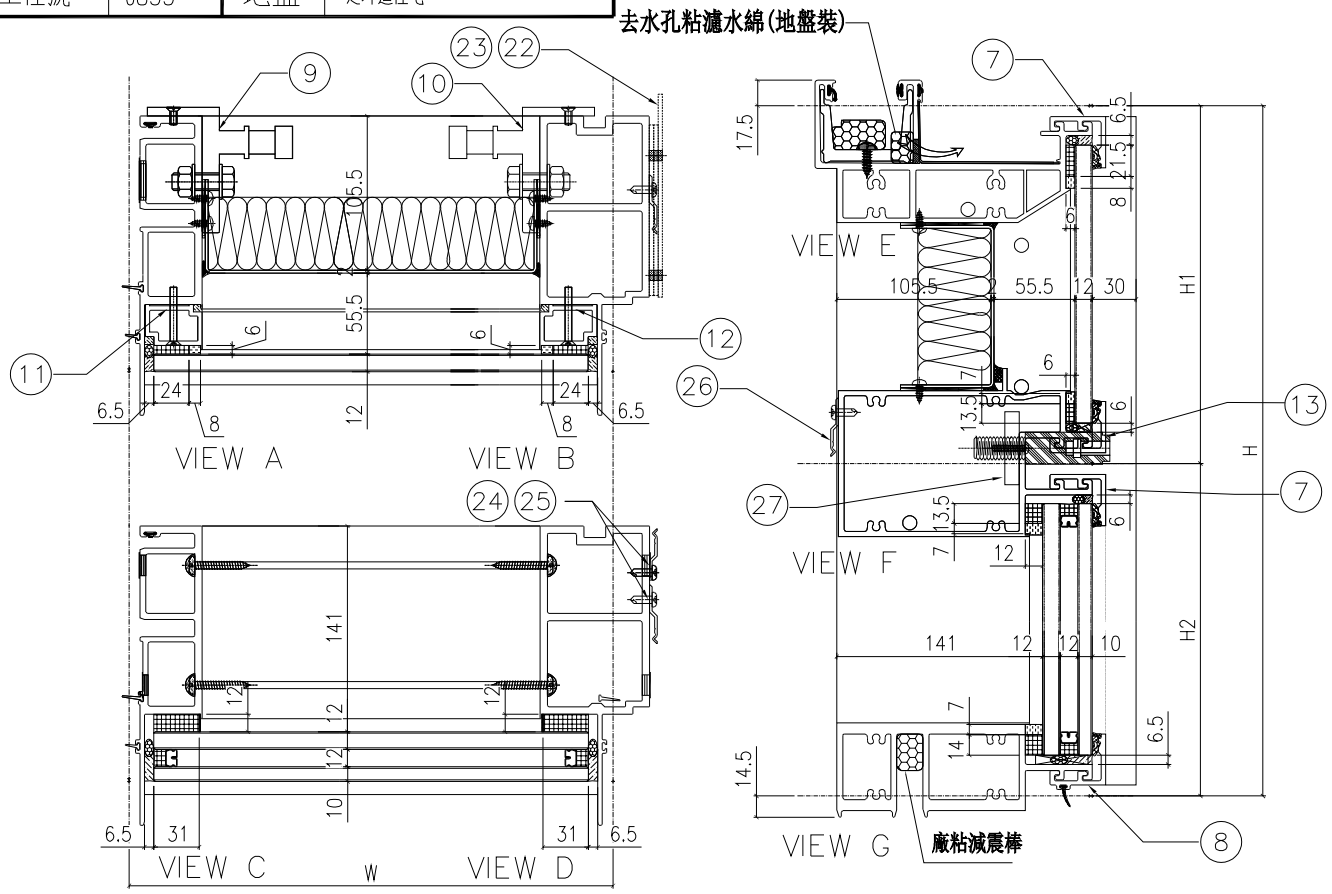

配件清單名稱	顏色	數量	備注
#10x5/8"圓頭鋼牙	A4-70	24	修背板用(300mmC/C)
#14x1-1/2"圓頭鋼牙	A4-70	24	修橫料
M5x40mm半頭機絲	A4-70	8	全梗玻璃骨用
M5x12mm半頭機絲	A4-70	4	固定掛碼到企料上
M12x40mm六角螺栓	A4-70	4	企料鋁碼用(配1螺母,1平介,1彈介)
3/16x3/4"圓頭機絲	A4-70	4	修擋水巴
#10x5/8"圓頭鋼牙	A4-70	16	修Z字碼(每個2料)
#10x5/8"圓頭鋼牙	A4-70	11	修雙拼Z字碼(300mm c/c)
#10x5/8"圓頭鋼牙	A4-70	6	修Z字碼(橫料用)每個2料
M5x23mm圓頭機絲	A4-70	4	固定吊船碼鋼巴

分格W	分格H	分格H1	分格H2			
1125	3300	957.5	2342.5			

序號	名稱	加工圖號	數量	長度	備註	模號
1	梗母企	X85972-01a	1	3307		X85972
2	梗邊企	X85975-01aR	1	3307		X85975
3	頂橫	X85982-01L-601	1	1142.5		X85982
4	雙梗中橫	X85983-01-601dR	1	1102		X85983
6	底橫	X85981-01-601	1	1102		X85981
7	扣蓋（頂）	X85989-01-601	2	1103		X85989
8	扣蓋（底）	X85988-01-601a	1	1103		X85988
9	掛碼	KM-GM01	1	200		X85998
10	掛碼	KM-GM02	1	200		X85998
11	梗玻骨(單玻)	X85991-01L	1	862.5		X85991
12	梗玻骨(單玻)	X85991-01R	1	862.5		X85991
13	扣蓋（吊船）	X85989-01-601dR	1	1103		X85989
22	擋水巴	SS-04	2	112		3mm鋁板
23	擋水巴	SS-05	1	139		3mm鋁板
24	Z字碼	UN-Z02	8	50		
25	Z字碼	UN-Z03-02	1	3140		
26	Z字碼	UN-Z01	3	50		
27	吊船碼鋼巴	UN-GB01	1	150		

名稱	單元組裝圖	制圖	付吉寧	2022.04.06	修改			
材料		復核	謝永林	2022.04.08	日期			
顏色	JMQ213457(三塗)	批准	胡哥		圖號	CW-601c(1)		


EG－DWG3


美特鋁質 有限公司
MIDI Aluminium Fabricator Ltd.

工程號	J853	地盤	延坪道住宅


圖號	層數	數量	總數	樓層	使用位置
CW－601d	1	1	1	22F	J853－SD－CW－4601

節點圖見: CW－601d(1)

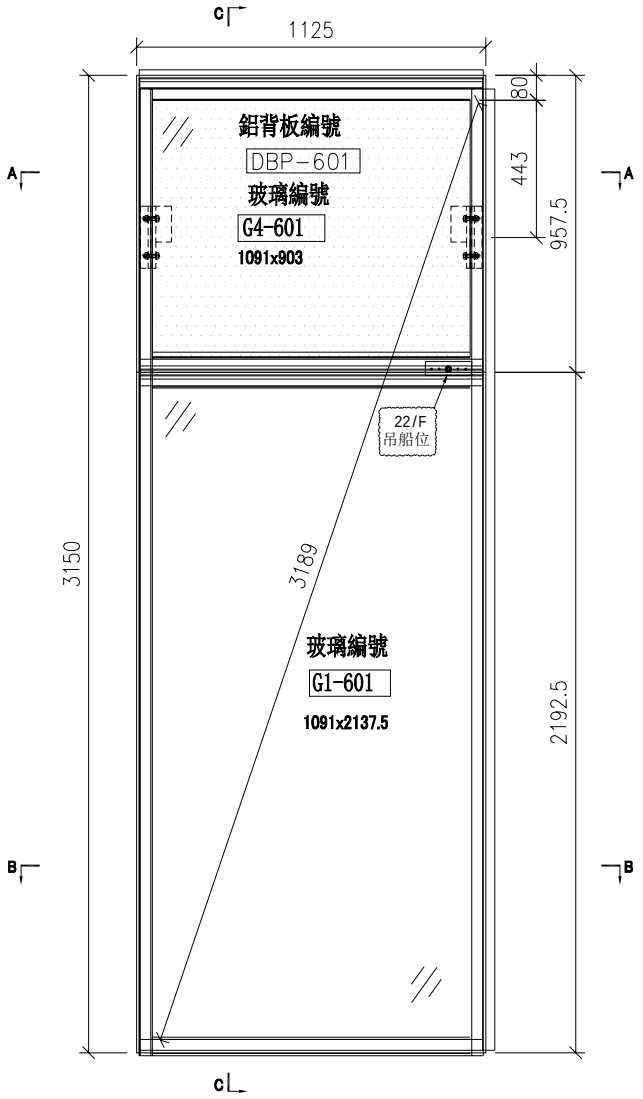


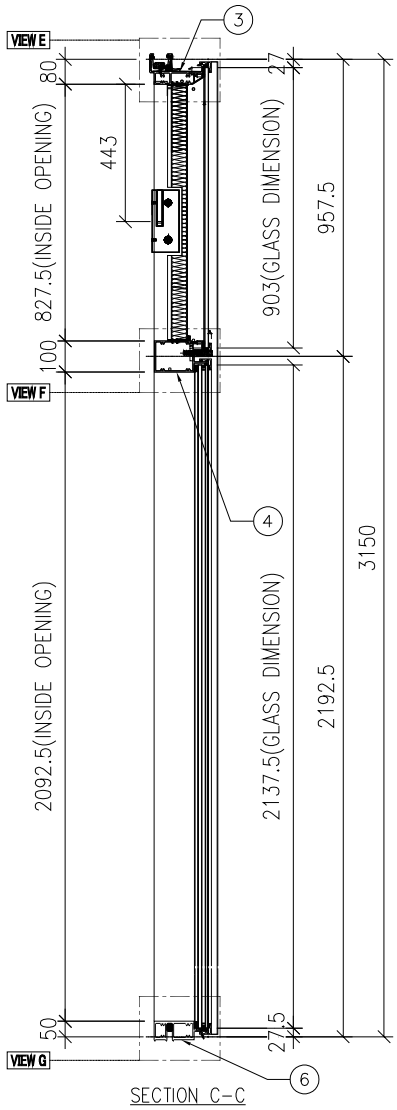

SECTION C－C

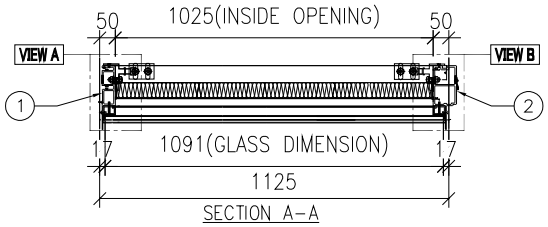

SECTION A－A

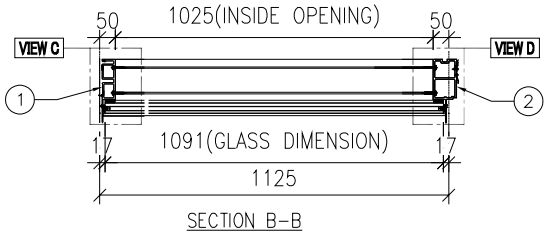

SECTION B－B


名稱	單元組裝圖	制圖	付吉寧	2022.04.06	修改			
材料		復核	謝永林	2022.04.08	日期			
顏色	JMQ213457(三塗)	批准	胡哥		圖號	CW－601d		

EG—DWG3

美特鋁質 有限公司
MIDI Aluminium Fabricator Ltd.

大樣圖見: CW—601d

工程號	J853	地盤	延坪道住宅

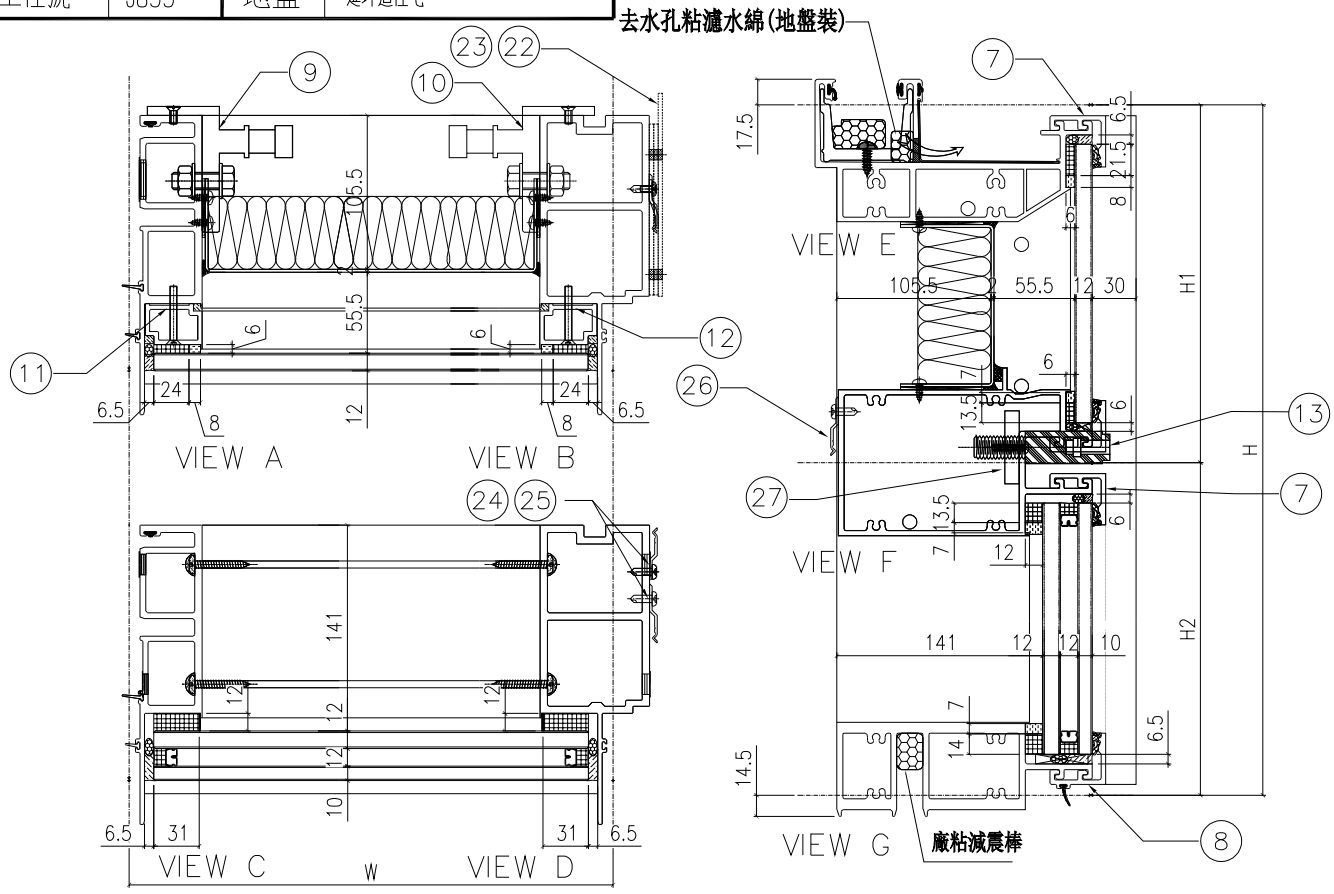

配件清單名稱	顏色	數量	備注
#10x5/8"圓頭鋼牙	A4-70	24	修背板用(300mmC/C)
#14x1-1/2"圓頭鋼牙	A4-70	24	修橫料
M5x40mm平頭機絲	A4-70	8	全梗玻璃骨用
M5x12mm平頭機絲	A4-70	4	固定掛碼到企料上
M12x40mm六角螺栓	A4-70	4	企料鋁碼用(配1螺母,1半介,1彈介)
3/16x3/4"圓頭機絲	A4-70	4	修擋水巴
#10x5/8"圓頭鋼牙	A4-70	18	修Z字碼(每個2料)
#10x5/8"圓頭鋼牙	A4-70	11	修雙拼Z字碼(300mm c/c)
#10x5/8"圓頭鋼牙	A4-70	6	修Z字碼(橫料用)每個2料
M5x23mm圓頭機絲	A4-70	4	固定吊船碼鋼巴用

分格W	分格H	分格H1	分格H2			
1125	3150	957.5	2192.5			

序號	名稱	加工圖號	數量	長度	備註	模號
1	梗母企	X85972-01	1	3157		X85972
2	梗邊企	X85975-01R	1	3157		X85975
3	頂橫	X85982-01L-601	1	1142.5		X85982
4	雙梗中橫	X85983-01-601dR	1	1102		X85983
6	底橫	X85981-01-601	1	1102		X85981
7	扣蓋（頂）	X85989-01-601	2	1103		X85989
8	扣蓋（底）	X85988-01-601a	1	1103		X85988
9	掛碼	KM-GM01	1	200		X85998
10	掛碼	KM-GM02	1	200		X85998
11	梗玻骨(單玻)	X85991-01L	1	862.5		X85991
12	梗玻骨(單玻)	X85991-01R	1	862.5		X85991
13	扣蓋（吊船）	X85989-01-601dR	1	1103		X85989
22	擋水巴	SS-04	2	112		3mm鋁板
23	擋水巴	SS-05	1	139		3mm鋁板
24	Z字碼	UN-Z02	9	50		
25	Z字碼	UN-Z03-01	1	2990		
26	Z字碼	UN-Z01	3	50		
27	吊船碼鋼巴	UN-GB01	1	150		

名稱	單元組裝圖	制圖	付吉寧	2022.04.06	修改			
材料		復核	謝永林	2022.04.08	日期			
顏色	JMQ213457(三塗)	批准	胡哥		圖號	CW-601d(1)		


EG－DWG3


美特鋁質 有限公司
MIDI Aluminium Fabricator Ltd.

圖號	層數	數量	總數	樓層	使用位置
CW－602	13	1	13	6F－15F,17F－21F	J853－SD－CW－4601


工程號	J853	地盤	延坪道住宅

節點圖見: CW－602(1)

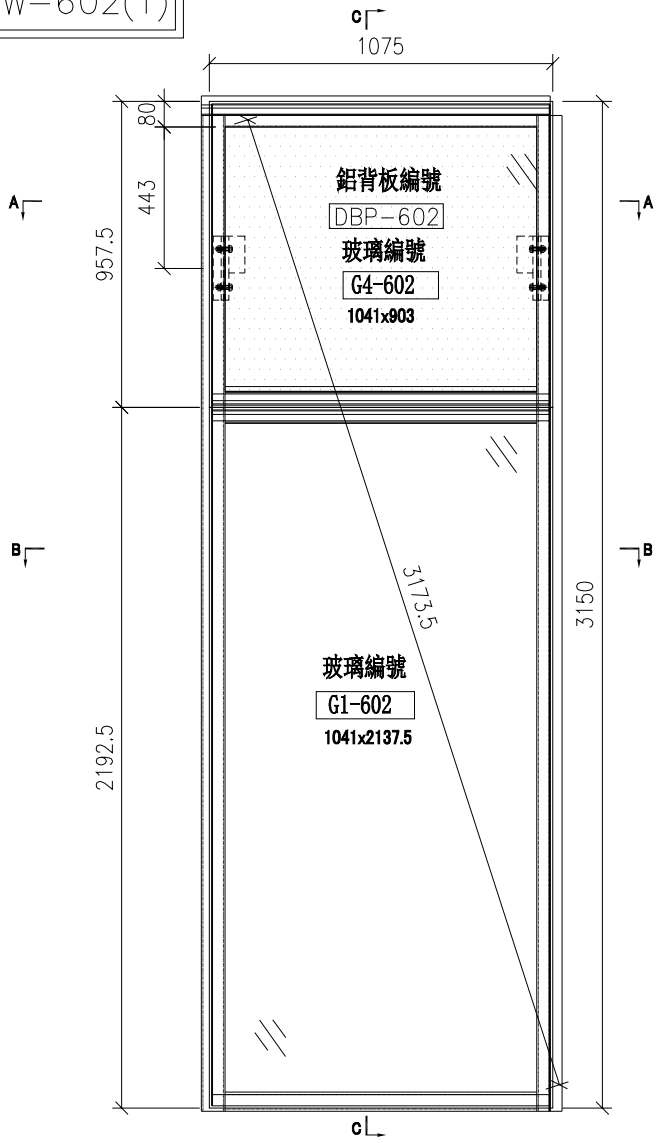


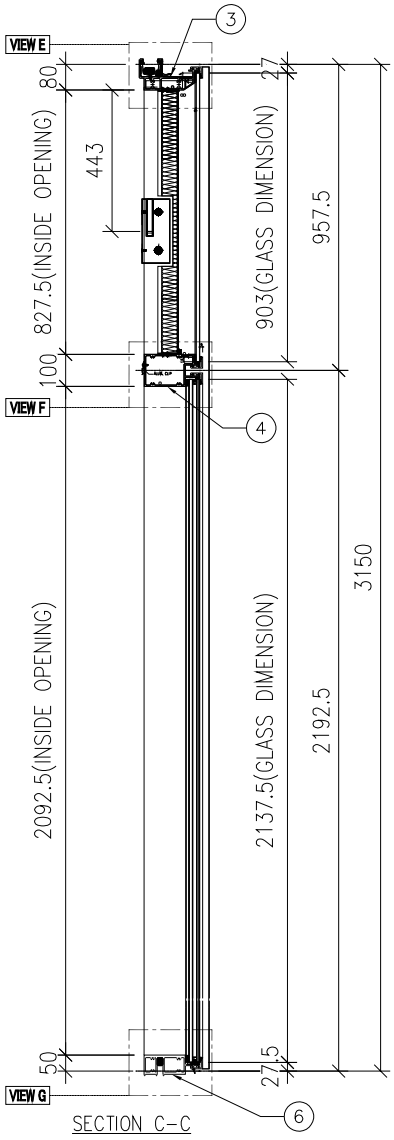

SECTION C－C

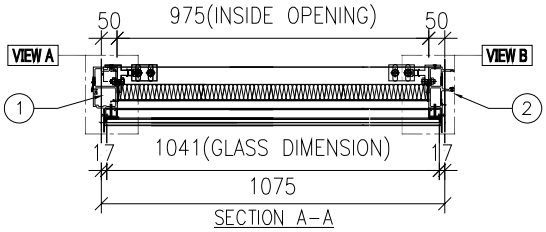

SECTION A－A

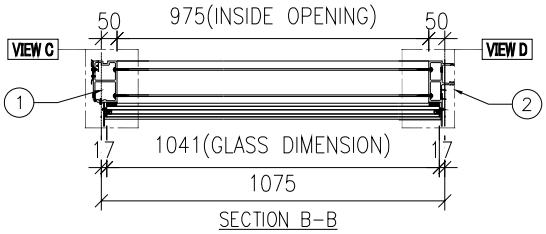

SECTION B－B


名稱	單元組裝圖	制圖	付吉寧	2022.04.06	修改			
材料		復核	謝永林	2022.04.08	日期			
顏色	JMQ213457(三塗)	批准	胡哥		圖號	CW－602		


EG-DWG3

美特鋁質 有限公司
MIDI Aluminium Fabricator Ltd.

大樣圖見: CW-602

工程號	J853	地盤	延坪道住宅

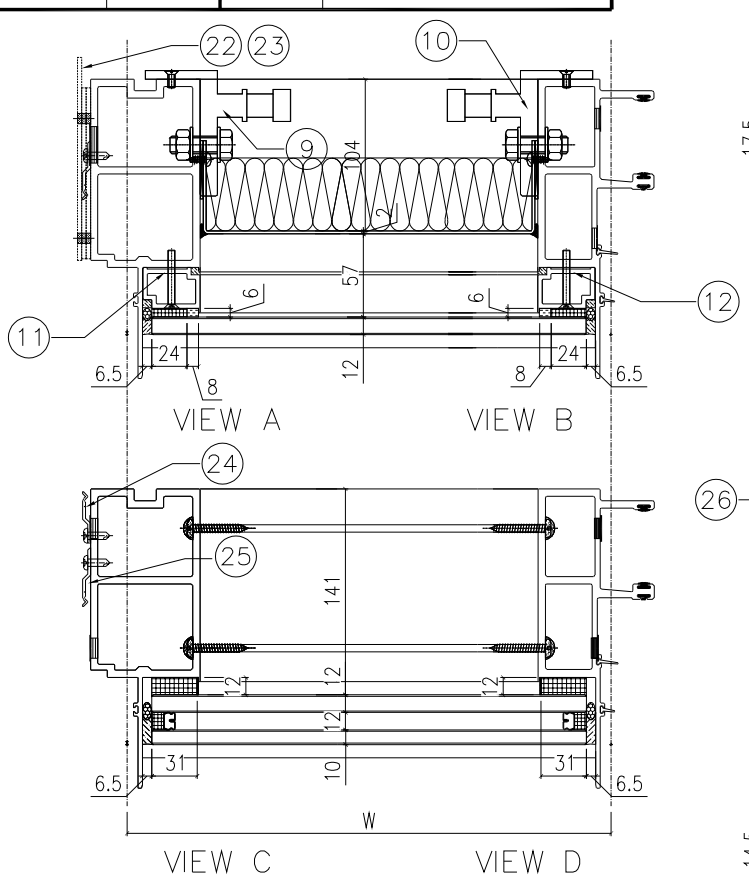

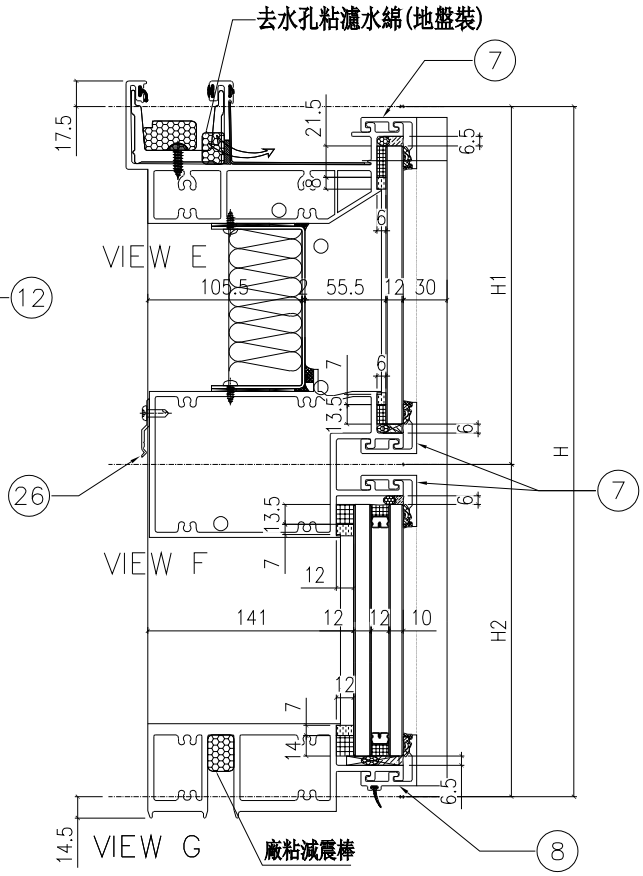

配件清單名稱	顏色	數量	備注
#10x5/8"圓頭鋼牙	A4-70	24	修背板用(300mmC/C)
#14x1-1/2"圓頭鋼牙	A4-70	24	修橫料
M5x40mm平頭機絲	A4-70	8	全梗玻璃骨用
M5x12mm平頭機絲	A4-70	4	固定掛碼到企料上
M12x40mm六角螺栓	A4-70	4	企料鋁碼用(配1螺母,1平介,1彈介)
3/16x3/4"圓頭機絲	A4-70	4	修擋水巴
#10x5/8"圓頭鋼牙	A4-70	18	修Z字碼(每個2料)
#10x5/8"圓頭鋼牙	A4-70	11	修雙拼Z字碼(300mm c/c)
#10x5/8"圓頭鋼牙	A4-70	6	修Z字碼(橫料用)每個2料

分格W	分格H	分格H1	分格H2			
1075	3150	957.5	2192.5			

序號	名稱	加工圖號	數量	長度	備註	模號
1	梗邊企	X85975-01L	1	3157		X85975
2	梗公企	X85971-01	1	3157		X85971
3	頂橫	X85982-01L-602	1	1092.5		X85982
4	雙梗中橫	X85983-01-602	1	1052		X85983
6	底橫	X85981-01-602	1	1052		X85981
7	扣蓋（頂）	X85989-01-602	3	1053		X85989
8	扣蓋（底）	X85988-01-602a	1	1053		X85988
9	掛碼	KM-GM01	1	200		X85998
10	掛碼	KM-GM02	1	200		X85998
11	梗玻骨(單玻)	X85991-01L	1	862.5		X85991
12	梗玻骨(單玻)	X85991-01R	1	862.5		X85991
22	擋水巴	SS-04	2	112		3mm鋁板
23	擋水巴	SS-05	1	139		3mm鋁板
24	Z字碼	UN-Z02	9	50		
25	Z字碼	UN-Z03-01	1	2990		
26	Z字碼	UN-Z01	3	50		

名稱	單元組裝圖	制圖	付吉寧	2022.04.06	修改			
材料		復核	謝永林	2022.04.08	日期			
顏色	JMQ213457(三塗)	批准	胡哥		圖號	CW-602(1)		


EG-DWG3


美特鋁質 有限公司
MIDI Aluminium Fabricator Ltd.

圖號	層數	數量	總數	樓層	使用位置
CW-602a	2	1	2	5F,25F	J853-SD-CW-4601


節點圖見: CW-602b(1)

工程號	J853	地盤	延坪道住宅

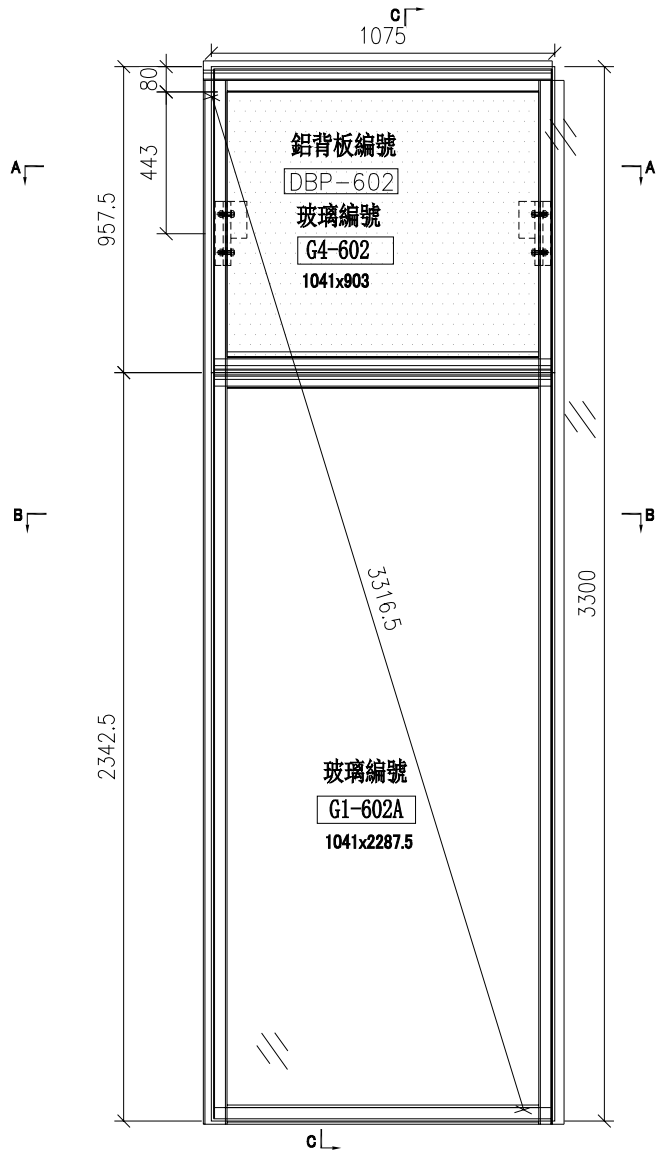


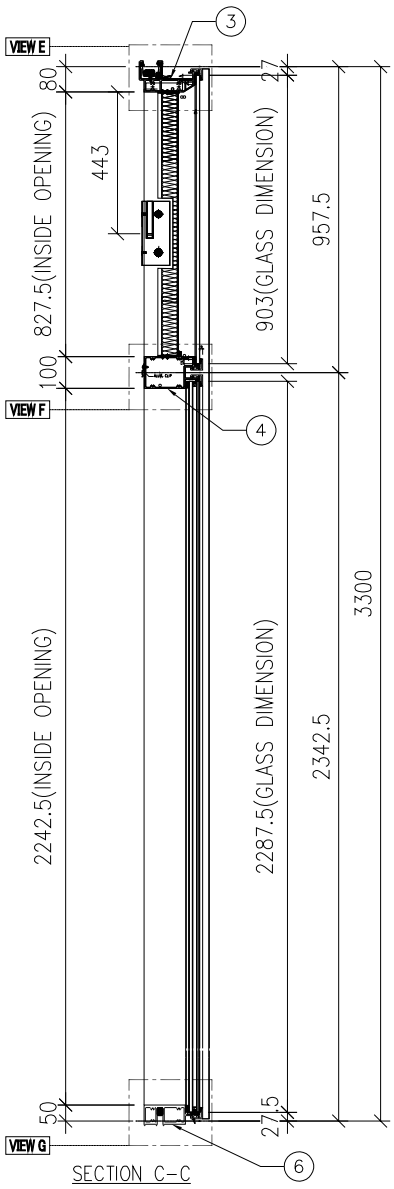

SECTION C-C

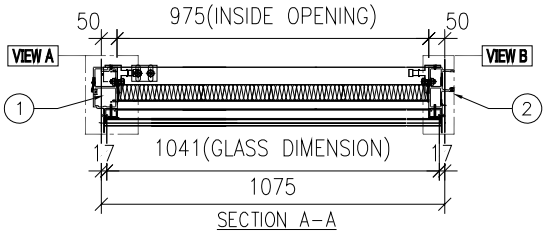

SECTION A-A

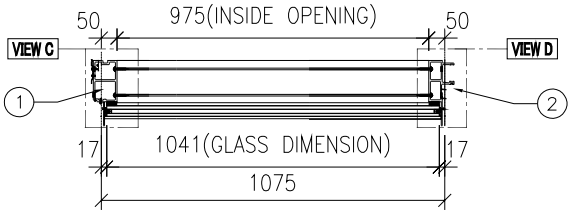

SECTION B-B


名稱	單元組裝圖	制圖	付吉寧	2022.04.06	修改			
材料		復核	謝永林	2022.04.08	日期			
顏色	JMQ213457(三塗)	批准	胡哥		圖號	CW-602a		


EG-DWG3

美特鋁質 有限公司
MIDI Aluminium Fabricator Ltd.

大樣圖見: CW-602a

工程號	J853	地盤	延坪道住宅

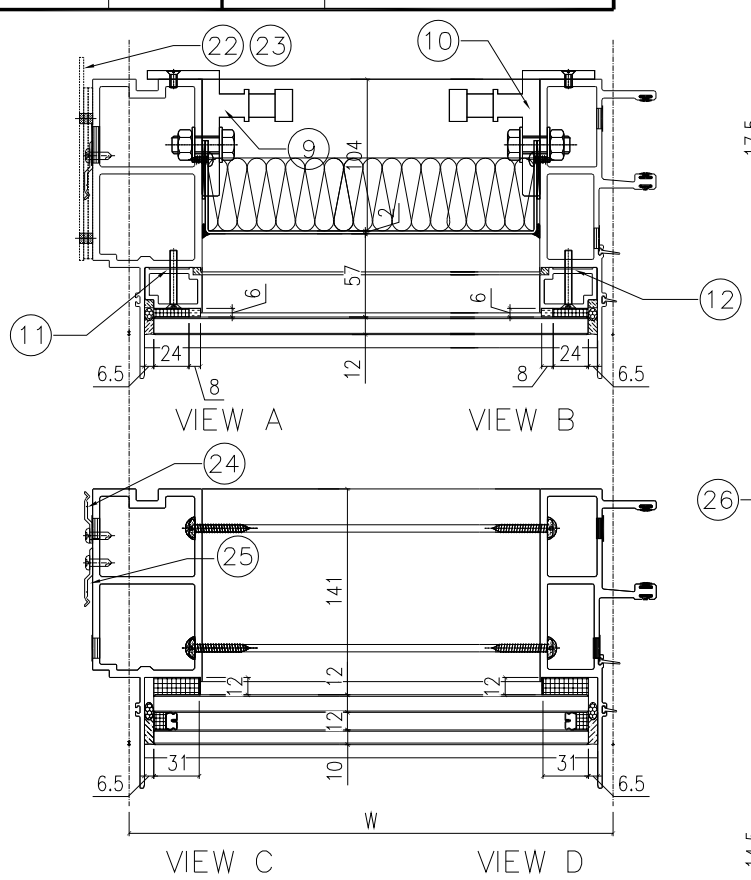

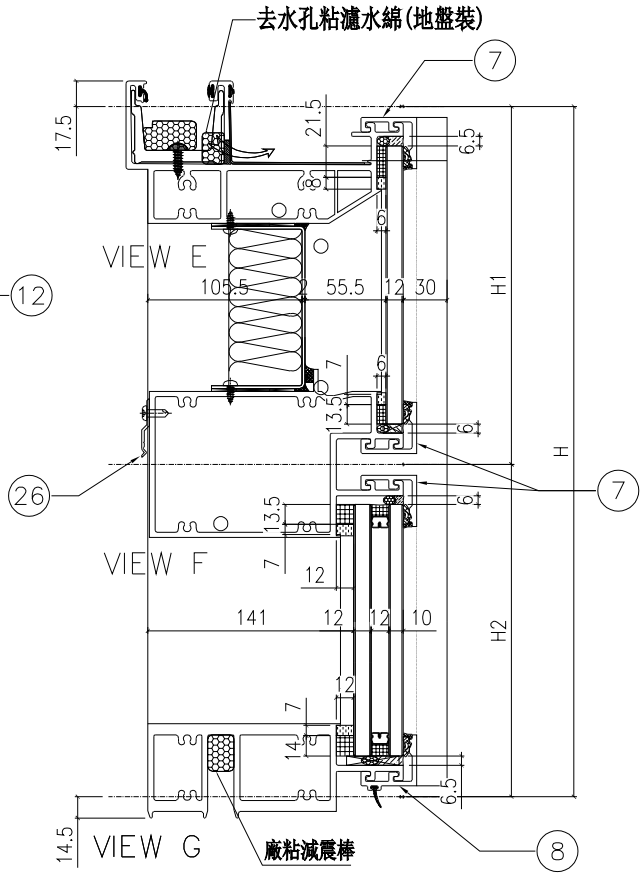

配件清單名稱	顏色	數量	備注
#10x5/8"圓頭鋼牙	A4-70	24	修背板用(300mmC/C)
#14x1-1/2"圓頭鋼牙	A4-70	24	修橫料
M5x40mm平頭機絲	A4-70	8	全梗玻璃骨用
M5x12mm平頭機絲	A4-70	4	固定掛碼到企料上
M12x40mm六角螺栓	A4-70	4	企料鋁碼用(配1螺母,1半介,1彈介)
3/16x3/4"圓頭機絲	A4-70	4	修擋水巴
#10x5/8"圓頭鋼牙	A4-70	16	修Z字碼(每個2料)
#10x5/8"圓頭鋼牙	A4-70	11	修雙拼Z字碼(300mm c/c)
#10x5/8"圓頭鋼牙	A4-70	6	修Z字碼(橫料用)每個2料

分格W	分格H	分格H1	分格H2			
1075	3300	957.5	2342.5			

序號	名稱	加工圖號	數量	長度	備註	模號
1	梗邊企	X85975-01aL	1	3307		X85975
2	梗公企	X85971-01a	1	3307		X85971
3	頂橫	X85982-01L-602	1	1092.5		X85982
4	雙梗中橫	X85983-01-602	1	1052		X85983
6	底橫	X85981-01-602	1	1052		X85981
7	扣蓋（頂）	X85989-01-602	3	1053		X85989
8	扣蓋（底）	X85988-01-602a	1	1053		X85988
9	掛碼	KM-GM01	1	200		X85998
10	掛碼	KM-GM02	1	200		X85998
11	梗玻骨(單玻)	X85991-01L	1	862.5		X85991
12	梗玻骨(單玻)	X85991-01R	1	862.5		X85991
22	擋水巴	SS-04	2	112		3mm鋁板
23	擋水巴	SS-05	1	139		3mm鋁板
24	Z字碼	UN-Z02	8	50		
25	Z字碼	UN-Z03-01	1	3140		
26	Z字碼	UN-Z01	3	50		

名稱	單元組裝圖	制圖	付吉寧	2022.04.06	修改			
材料		復核	謝永林	2022.04.08	日期			
顏色	JMQ213457(三塗)	批准	胡哥		圖號	CW-602a(1)		


EG-DWG3


美特鋁質 有限公司
MIDI Aluminium Fabricator Ltd.

圖號	層數	數量	總數	樓層	使用位置
CW-602b	1	1	1	23F	J853-SD-CW-4601


節點圖見: CW-602b(1)

工程號	J853	地盤	延坪道住宅

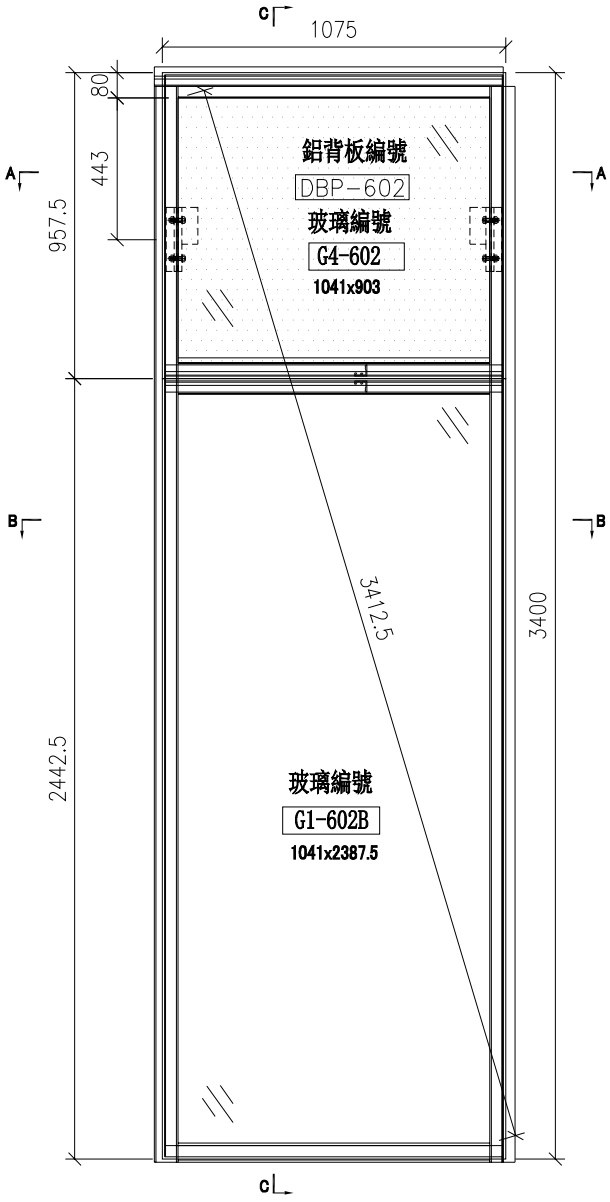


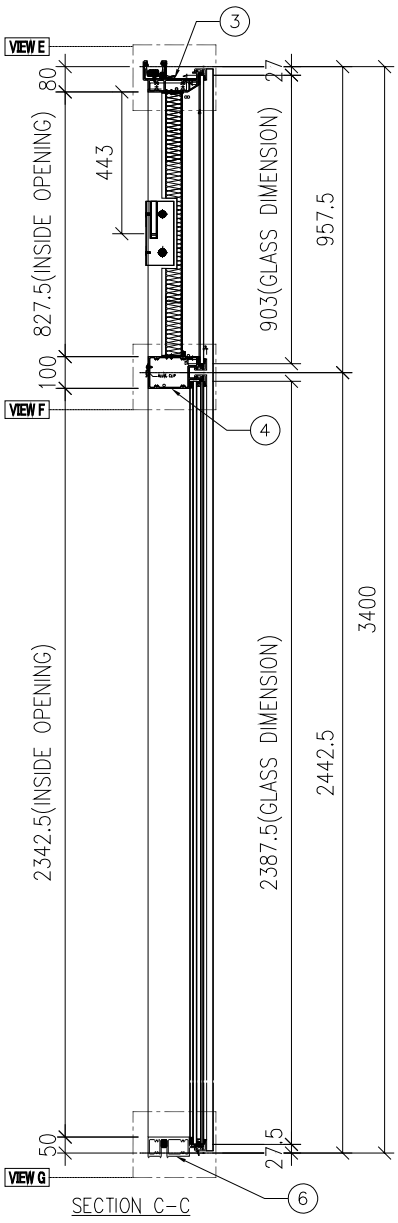

SECTION C-C

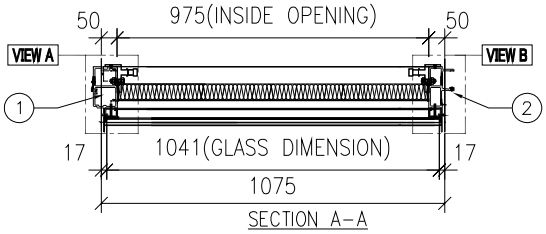

SECTION A-A

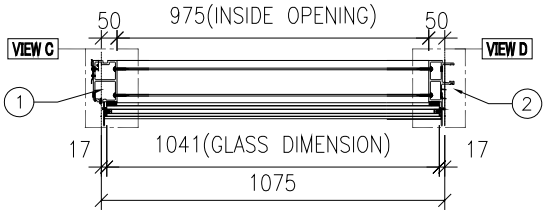

SECTION B-B


名稱	單元組裝圖	制圖	付吉寧	2022.04.06	修改			
材料		復核	謝永林	2022.04.08	日期			
顏色	JMQ213457(三塗)	批准	胡哥		圖號	CW-602b		


EG—DWG3

美特鋁質 有限公司
MIDI Aluminium Fabricator Ltd.

大樣圖見: CW—602b

工程號	J853	地盤	延坪道住宅

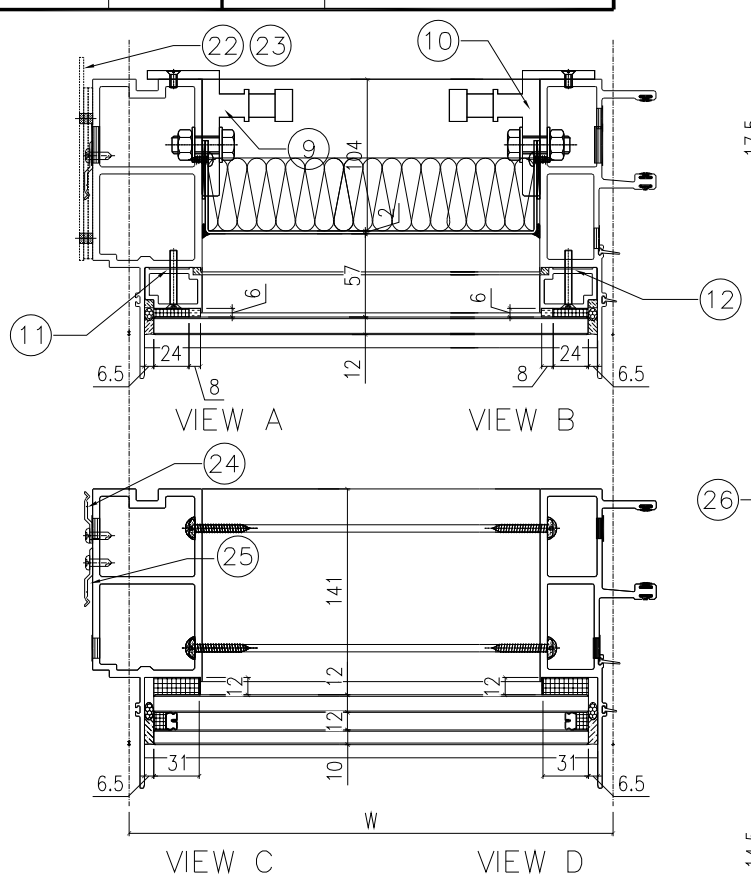

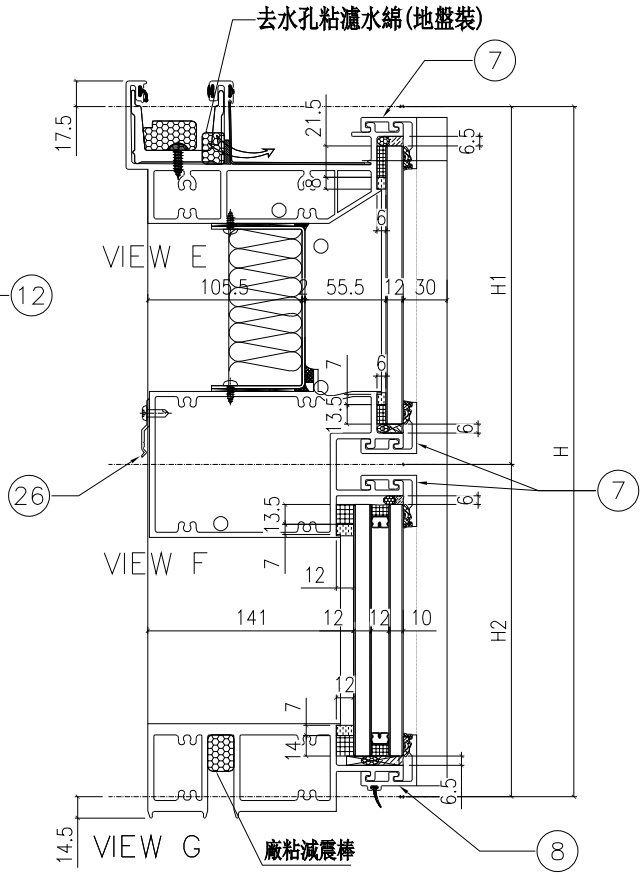

配件清單名稱	顏色	數量	備注
#10x5/8"圓頭鋼牙	A4-70	24	修背板用(300mmC/C)
#14x1-1/2"圓頭鋼牙	A4-70	24	修橫料
M5x40mm平頭機絲	A4-70	8	全梗玻璃骨用
M5x12mm平頭機絲	A4-70	4	固定掛碼到企料上
M12x40mm六角螺栓	A4-70	4	企料鋁碼用(配1螺母,1半介,1彈介)
3/16x3/4"圓頭機絲	A4-70	4	修擋水巴
#10x5/8"圓頭鋼牙	A4-70	16	修Z字碼(每個2料)
#10x5/8"圓頭鋼牙	A4-70	11	修雙拼Z字碼(300mm c/c)
#10x5/8"圓頭鋼牙	A4-70	6	修Z字碼(橫料用)每個2料

分格W	分格H	分格H1	分格H2			
1075	3100	957.5	2142.5			
序號	名稱	加工圖號	數量	長度	備註	模號
1	梗邊企	X85975-01bL	1	3407		X85975
2	梗公企	X85971-01b	1	3407		X85971
3	頂橫	X85982-01L-602	1	1092.5		X85982
4	雙梗中橫	X85983-01-602	1	1052		X85983
6	底橫	X85981-01-602	1	1052		X85981
7	扣蓋（頂）	X85989-01-602	3	1053		X85989
8	扣蓋（底）	X85988-01-602a	1	1053		X85988
9	掛碼	KM-GM01	1	200		X85998
10	掛碼	KM-GM02	1	200		X85998
11	梗玻骨(單玻)	X85991-01L	1	862.5		X85991
12	梗玻骨(單玻)	X85991-01R	1	862.5		X85991
22	擋水巴	SS-04	2	112		3mm鋁板
23	擋水巴	SS-05	1	139		3mm鋁板
24	Z字碼	UN-Z02	8	50		
25	Z字碼	UN-Z03-01	1	3240		
26	Z字碼	UN-Z01	3	50		

名稱	單元組裝圖	制圖	付吉寧	2022.04.06	修改			
材料		復核	謝永林	2022.04.08	日期			
顏色	JMQ213457(三塗)	批准	胡哥		圖號	CW-602b(1)		


EG-DWG3


美特鋁質 有限公司
MIDI Aluminium Fabricator Ltd.

圖號	層數	數量	總數	樓層	使用位置
CW-602c	1	1	1	16F	J853-SD-CW-4601


節點圖見: CW-602c(1)

工程號	J853	地盤	延坪道住宅

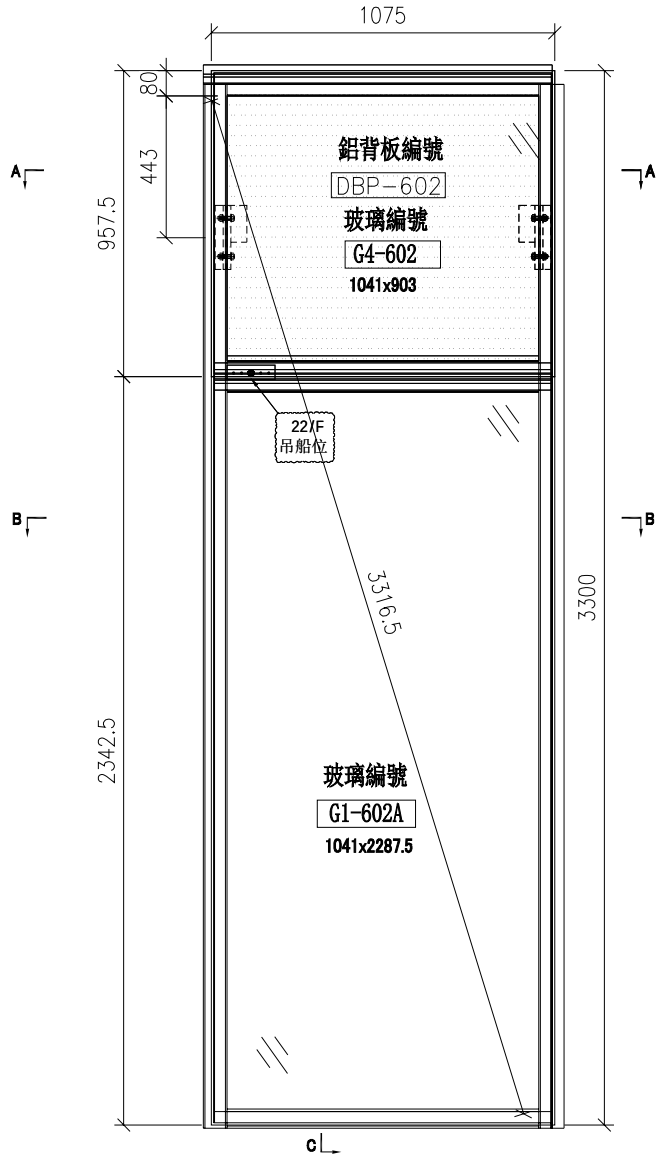


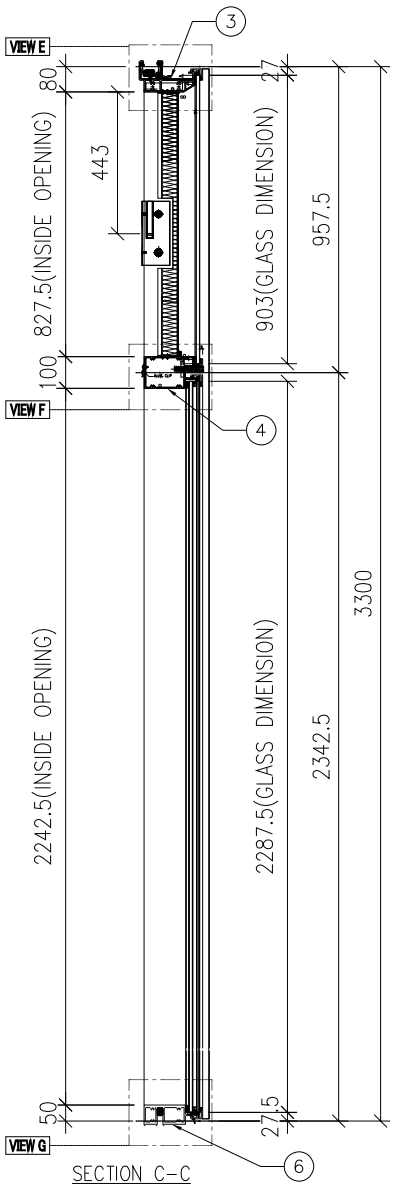

SECTION C-C

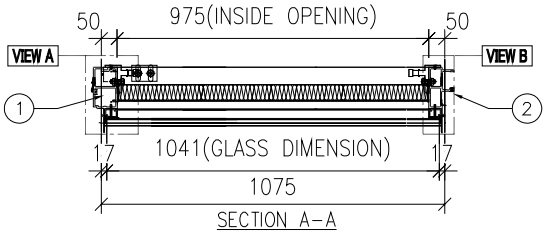

SECTION A-A

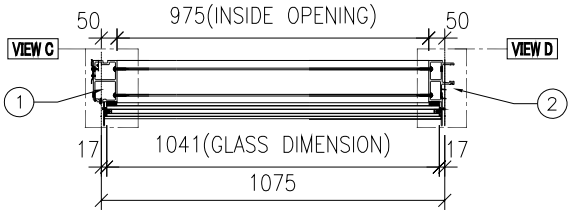

SECTION B-B


名稱	單元組裝圖	制圖	付吉寧	2022.04.06	修改			
材料		復核	謝永林	2022.04.08	日期			
顏色	JMQ213457(三塗)	批准	胡哥		圖號	CW-602c		

EG—DWG3

美特鋁質 有限公司
MIDI Aluminium Fabricator Ltd.

大樣圖見: CW—602c

工程號	J853	地盤	延坪道住宅

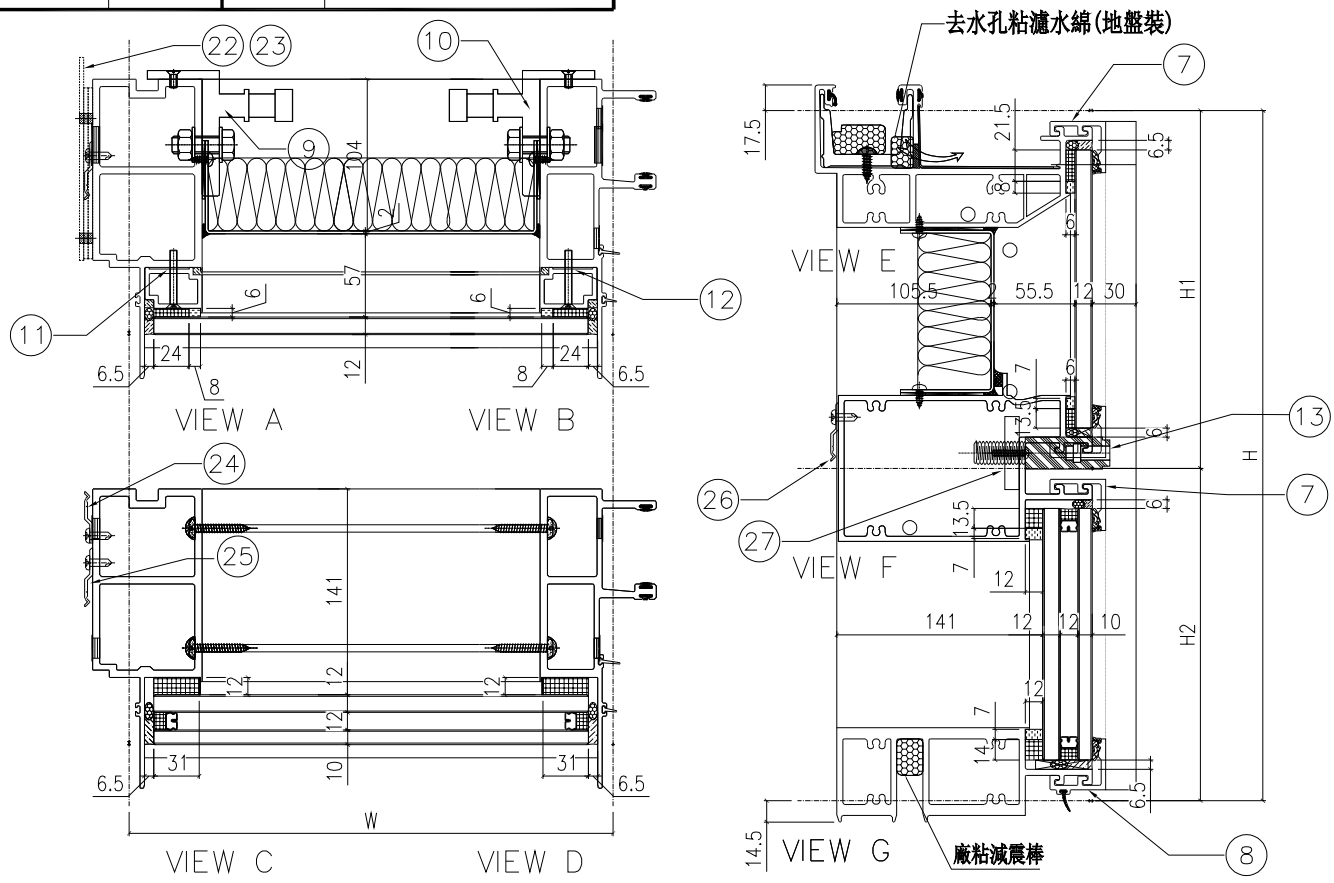

配件清單名稱	顏色	數量	備注
#10x5/8"圓頭鋼牙	A4-70	24	修背板用(300mmC/C)
#14x1-1/2"圓頭鋼牙	A4-70	24	修橫料
M5x40mm平頭機絲	A4-70	8	全梗玻璃骨用
M5x12mm半頭機絲	A4-70	4	固定掛碼到企料上
M12x40mm六角螺栓	A4-70	4	企料鋁碼用(配1螺母,1平介,1彈介)
3/16x3/4"圓頭機絲	A4-70	4	修擋水巴
#10x5/8"圓頭鋼牙	A4-70	16	修Z字碼(每個2料)
#10x5/8"圓頭鋼牙	A4-70	11	修雙拼Z字碼(300mm c/c)
#10x5/8"圓頭鋼牙	A4-70	6	修Z字碼(橫料用)每個2料
M5x23mm圓頭機絲	A4-70	4	固定吊船碼鋼巴用

分格W	分格H	分格H1	分格H2			
1075	3300	957.5	2342.5			

序號	名稱	加工圖號	數量	長度	備註	模號
1	梗邊企	X85975-01aL	1	3307		X85975
2	梗公企	X85971-01a	1	3307		X85971
3	頂橫	X85982-01L-602	1	1092.5		X85982
4	雙梗中橫	X85983-01-602dL	1	1052		X85983
6	底橫	X85981-01-602	1	1052		X85981
7	扣蓋（頂）	X85989-01-602	2	1053		X85989
8	扣蓋（底）	X85988-01-602a	1	1053		X85988
9	掛碼	KM-GM01	1	200		X85998
10	掛碼	KM-GM02	1	200		X85998
11	梗玻骨(單玻)	X85991-01L	1	862.5		X85991
12	梗玻骨(單玻)	X85991-01R	1	862.5		X85991
13	扣蓋（吊船）	X85989-01-602dL	1	1053		X85989
22	擋水巴	SS-01	2	112		3mm鋁板
23	擋水巴	SS-05	1	139		3mm鋁板
24	Z字碼	UN-Z02	8	50		
25	Z字碼	UN-Z03-01	1	3140		
26	Z字碼	UN-Z01	3	50		
27	吊船碼鋼巴	UN-GB01	1	150		

名稱	單元組裝圖	制圖	付吉寧	2022.04.06	修改			
材料		復核	謝永林	2022.04.08	日期			
顏色	JMQ213457(三塗)	批准	胡哥		圖號	CW-602c(1)		


EG－DWG3


美特鋁質 有限公司
MIDI Aluminium Fabricator Ltd.

圖號	層數	數量	總數	樓層	使用位置
CW－602d	1	1	1	22F	J853－SD－CW－4601


節點圖見: CW－602d(1)

工程號	J853	地盤	延坪道住宅

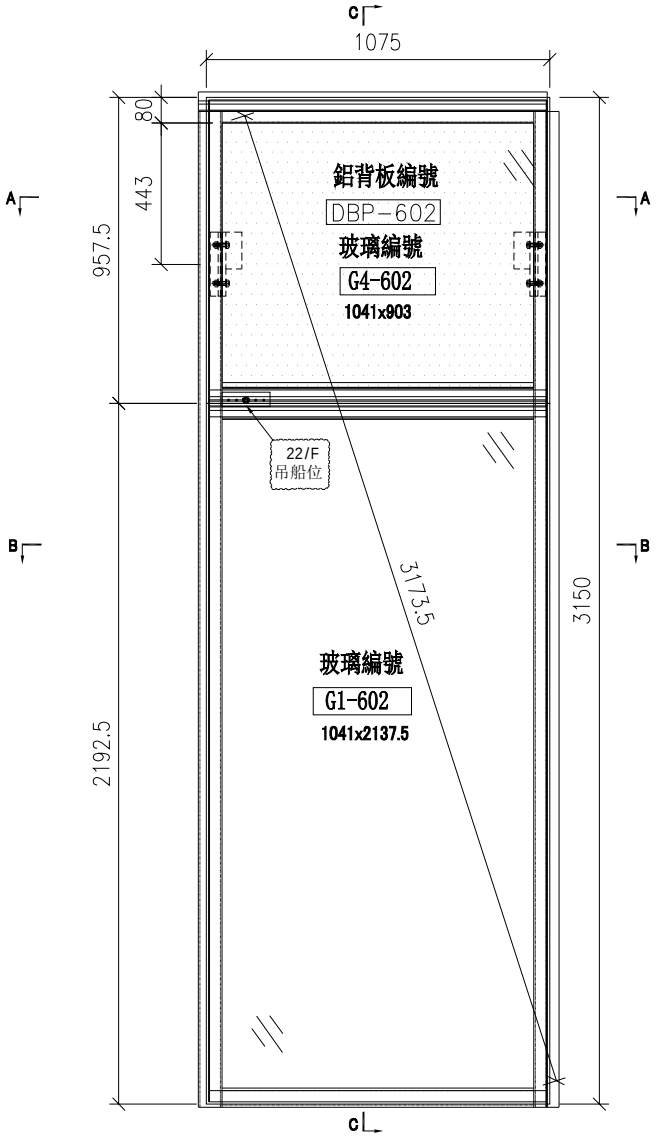


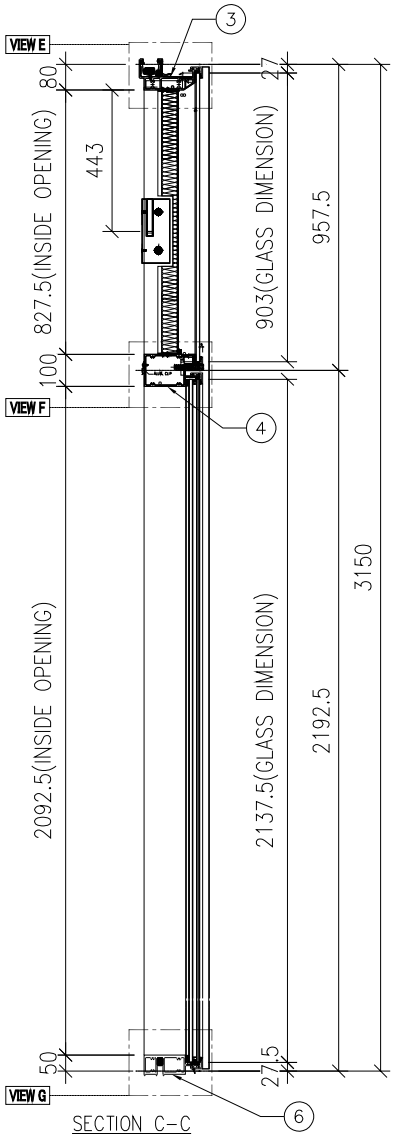

SECTION C－C

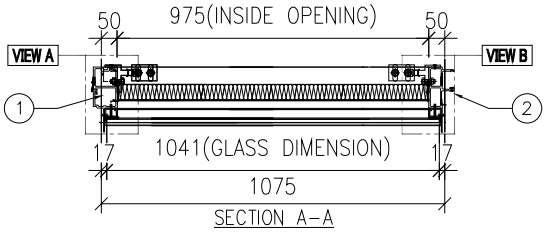

SECTION A－A

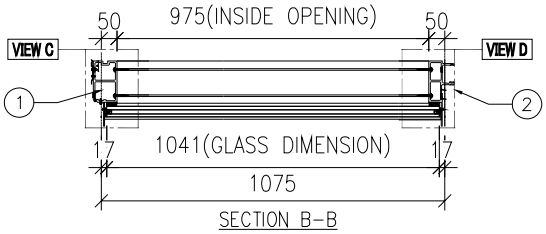

SECTION B－B


名稱	單元組裝圖	制圖	付吉寧	2022.04.06	修改			
材料		復核	謝永林	2022.04.08	日期			
顏色	JMQ213457(三塗)	批准	胡哥		圖號	CW－602d		


EG-DWG3

美特鋁質 有限公司
MIDI Aluminium Fabricator Ltd.

大樣圖見: CW-602d

工程號	J853	地盤	延坪道住宅

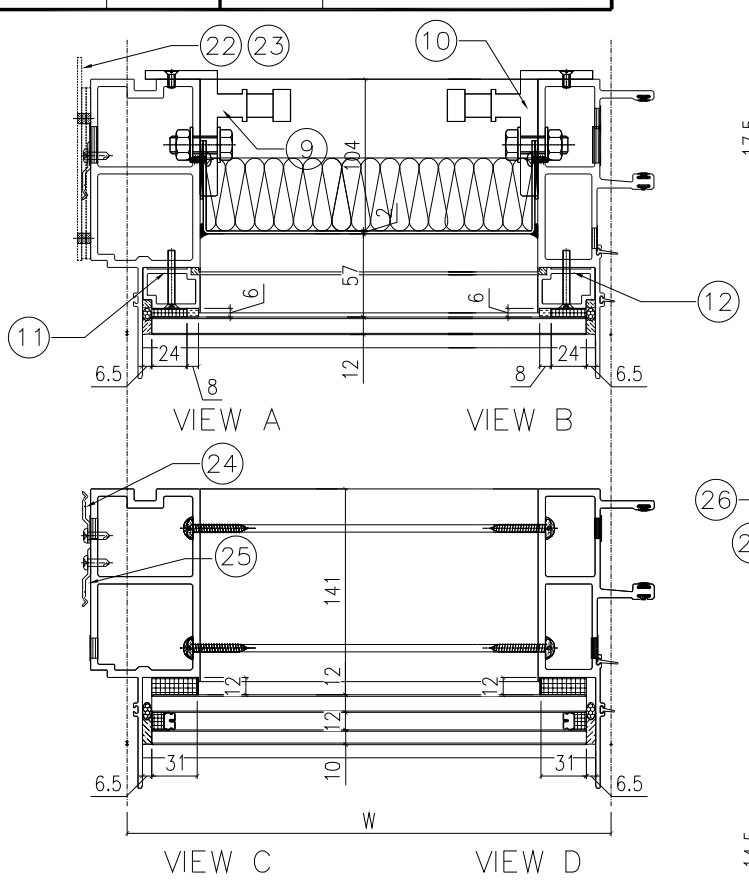

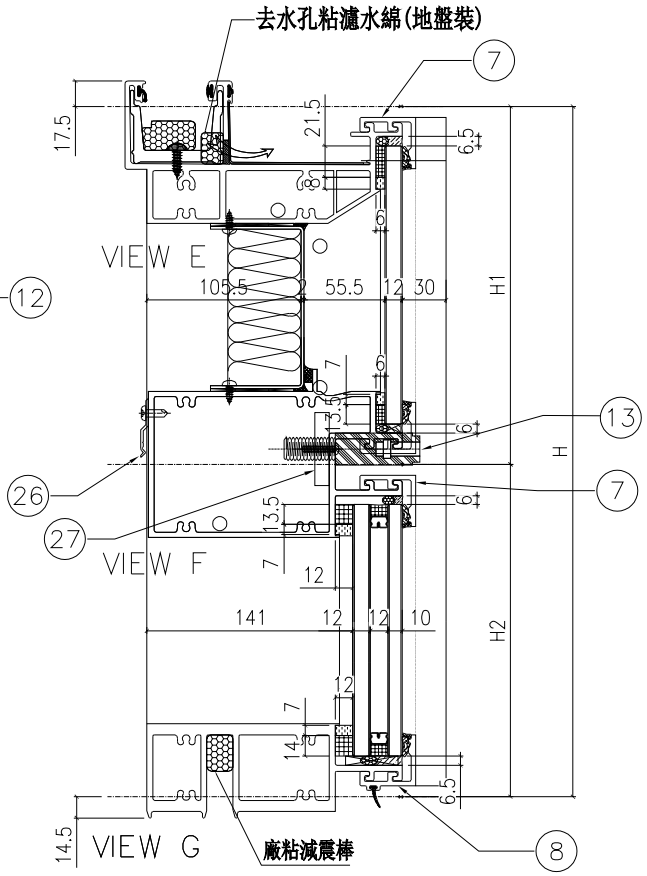

配件清單名稱	顏色	數量	備注
#10x5/8"圓頭鋼牙	A4-70	24	修背板用(300mmC/C)
#14x1-1/2"圓頭鋼牙	A4-70	24	修橫料
M5x40mm平頭機絲	A4-70	8	全梗玻璃骨用
M5x12mm平頭機絲	A4-70	4	固定掛碼到企料上
M12x40mm六角螺栓	A4-70	4	企料鋁碼川(配1螺母,1平介,1彈介)
3/16x3/4"圓頭機絲	A4-70	4	修擋水巴
#10x5/8"圓頭鋼牙	A4-70	18	修Z字碼(每個2料)
#10x5/8"圓頭鋼牙	A4-70	11	修雙拼Z字碼(300mm c/c)
#10x5/8"圓頭鋼牙	A4-70	6	修Z字碼(橫料用)每個2料
M5x23mm圓頭機絲	A4-70	4	固定吊船碼鋼巴用

分格W	分格H	分格H1	分格H2			
1075	3150	957.5	2192.5			
序號	名稱	加工圖號	數量	長度	備註	模號
1	梗邊企	X85975-01L	1	3157		X85975
2	梗公企	X85971-01	1	3157		X85971
3	頂橫	X85982-01L-602	1	1092.5		X85982
4	雙梗中橫	X85983-01-602dL	1	1052		X85983
6	底橫	X85981-01-602	1	1052		X85981
7	扣蓋（頂）	X85989-01-602	2	1053		X85989
8	扣蓋（底）	X85988-01-602a	1	1053		X85988
9	掛碼	KM-GM01	1	200		X85998
10	掛碼	KM-GM02	1	200		X85998
11	梗玻骨(單玻)	X85991-01L	1	862.5		X85991
12	梗玻骨(單玻)	X85991-01R	1	862.5		X85991
13	扣蓋（吊船）	X85989-01-602dL	1	1053		X85989
22	擋水巴	SS-04	2	112		3mm鋁板
23	擋水巴	SS-05	1	139		3mm鋁板
24	Z字碼	UN-Z02	9	50		
25	Z字碼	UN-Z03-01	1	2990		
26	Z字碼	UN-Z01	3	50		
27	吊船碼鋼巴	UN-GB01	1	150		

名稱	單元組裝圖	制圖	付吉寧	2022.04.06	修改			
材料		復核	謝永林	2022.04.08	日期			
顏色	JMQ213457(三塗)	批准	胡哥		圖號	CW-602d(1)		


EG－DWG3


美特鋁質 有限公司
MIDI Aluminium Fabricator Ltd.

工程號	J853	地盤	延坪道住宅


圖號	層數	數量	總數	樓層	使用位置
CW－603	13	1	13	6F－15F,17F－21F	J853－SD－CW－4602

節點圖見: CW－603(1)

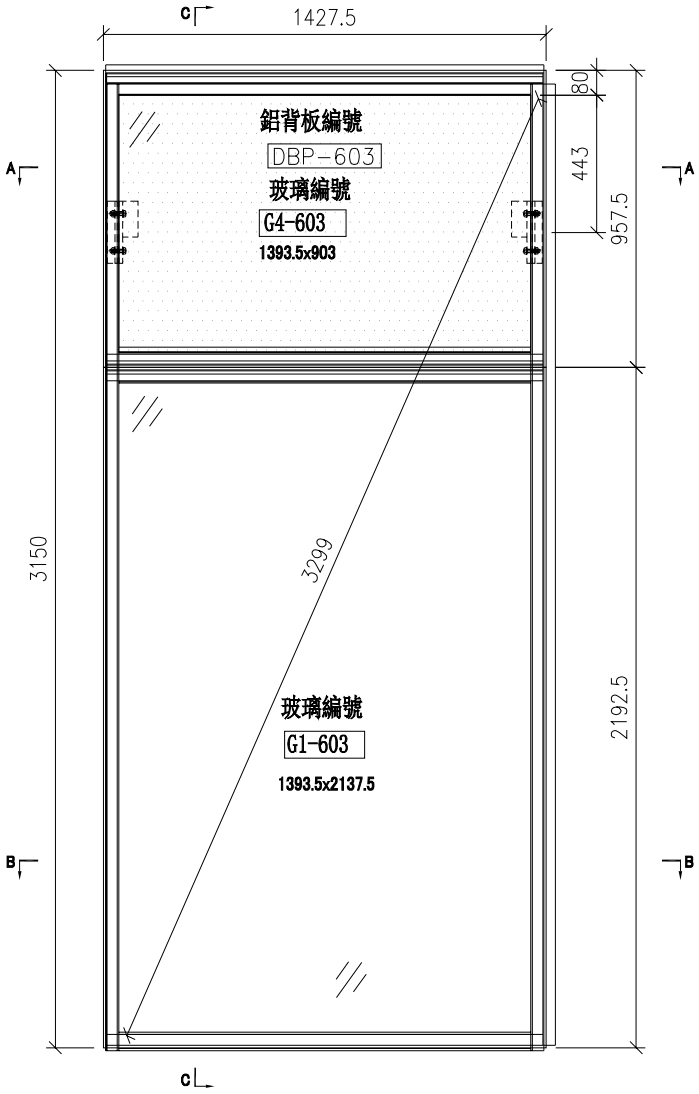


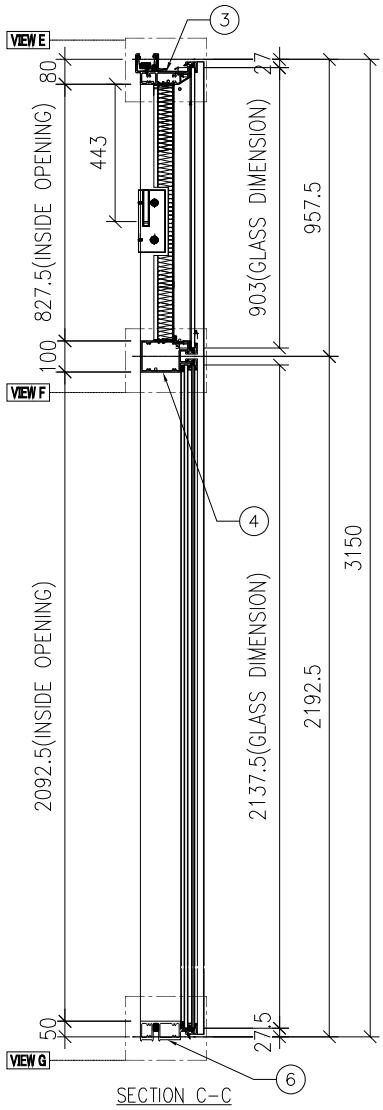

SECTION C－C

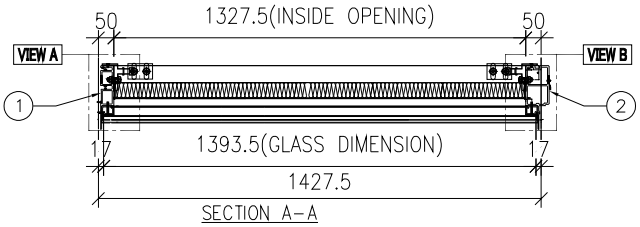

SECTION A－A

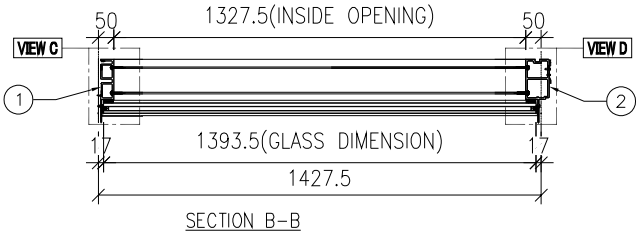

SECTION B－B


名稱	單元組裝圖	制圖	付吉寧	2022.04.06	修改			
材料		復核	謝永林	2022.04.08	日期			
顏色	JMQ213457(三塗)	批准	胡哥		圖號	CW－603		

EG-DWG3

美特鋁質 有限公司
MIDI Aluminium Fabricator Ltd.

大樣圖見: CW-603

工程號	J853	地盤	延坪道住宅

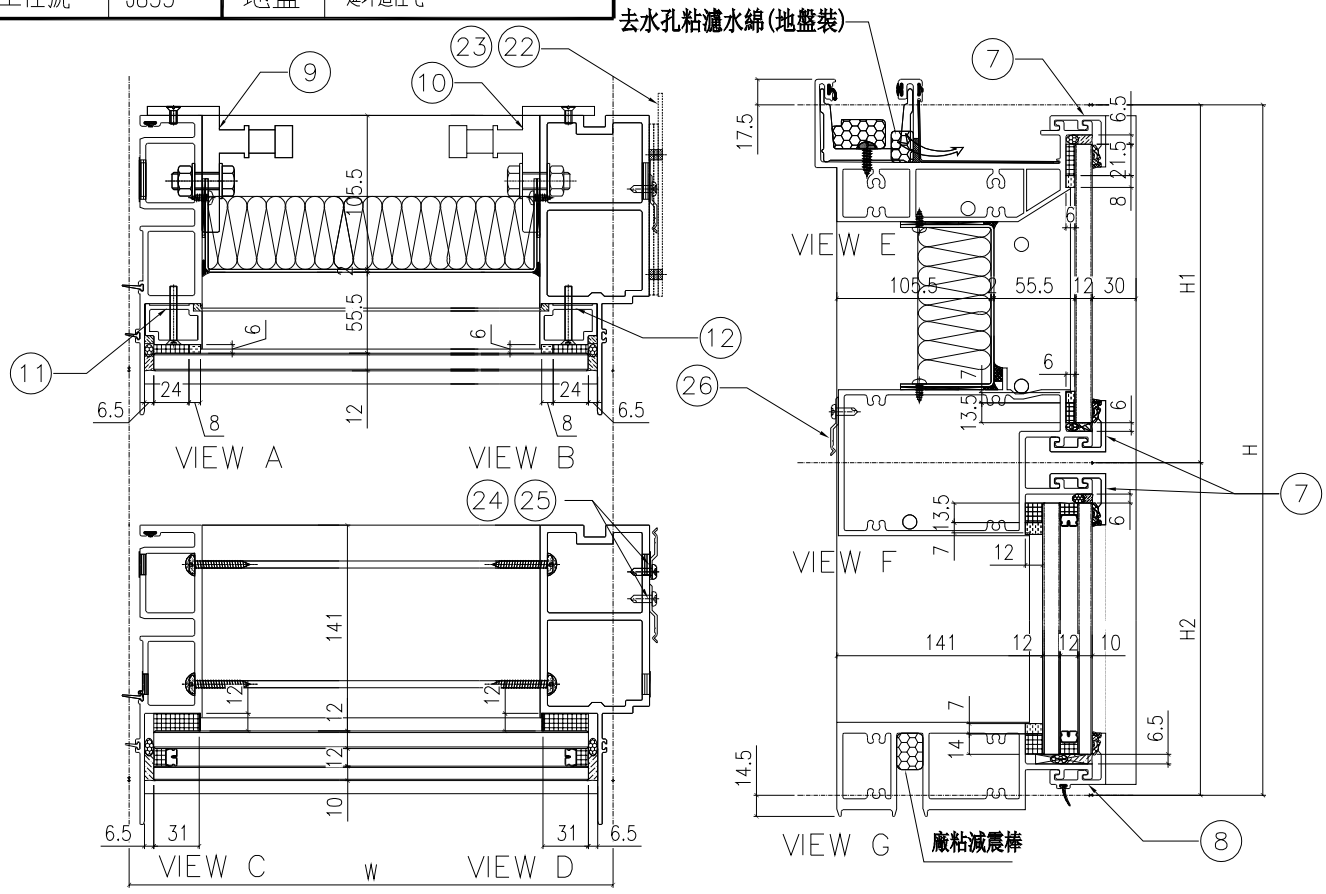

配件清單名稱	顏色	數量	備注
#10x5/8"圓頭鋼牙	A4-70	24	修背板用(300mmC/C)
#14x1-1/2"圓頭鋼牙	A4-70	24	修橫料
M5x40mm平頭機絲	A4-70	8	全梗玻璃骨用
M5x12mm平頭機絲	A4-70	4	固定掛碼到企料上
M12x40mm六角螺栓	A4-70	4	企料鋁碼用(配1螺母,1平介,1彈介)
3/16x3/4"圓頭機絲	A4-70	4	修擋水巴
#10x5/8"圓頭鋼牙	A4-70	16	修Z字碼(每個2料)
#10x5/8"圓頭鋼牙	A4-70	11	修雙拼Z字碼(300mm c/c)
#10x5/8"圓頭鋼牙	A4-70	8	修Z字碼(橫料用)每個2料

分格W	分格H	分格H1	分格H2			
1427.5	3150	957.5	2192.5			

序號	名稱	加工圖號	數量	長度	備註	模號
1	梗母企	X85972-01	1	3157		X85972
2	梗邊企	X85975-01R	1	3157		X85975
3	頂橫	X85982-01L-603	1	1415		X85982
4	雙梗中橫	X85983-01-603	1	1404.5		X85983
6	底橫	X85981-01-603	1	1404.5		X85981
7	扣蓋（頂）	X85989-01-603	3	1405.5		X85989
8	扣蓋（底）	X85988-01-603a	1	1405.5		X85988
9	掛碼	KM-GM01	1	200		X85998
10	掛碼	KM-GM02	1	200		X85998
11	梗玻骨(單玻)	X85991-01L	1	862.5		X85991
12	梗玻骨(單玻)	X85991-01R	1	862.5		X85991
22	擋水巴	SS-04	2	112		3mm鋁板
23	擋水巴	SS-05	1	139		3mm鋁板
24	Z字碼	UN-Z02	8	50		
25	Z字碼	UN-Z03-01	1	2990		
26	Z字碼	UN-Z01	4	50		

名稱	單元組裝圖	制圖	付吉寧	2022.04.06	修改			
材料		復核	謝永林	2022.04.08	日期			
顏色	JMQ213457(三塗)	批准	胡哥		圖號	CW-603(1)		


EG-DWG3


美特鋁質 有限公司
MIDI Aluminium Fabricator Ltd.

工程號	J853	地盤	延坪道住宅


圖號	層數	數量	總數	樓層	使用位置
CW-603a	2	1	2	5F,25F	J853-SD-CW-4602

節點圖見: CW-603a(1)

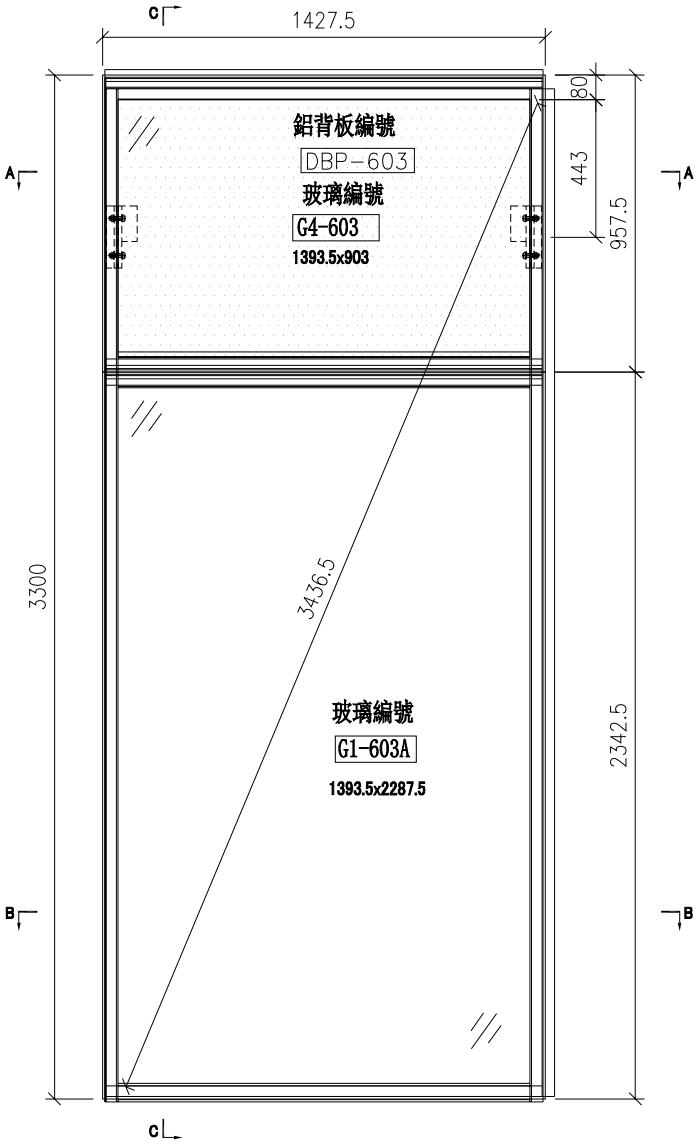


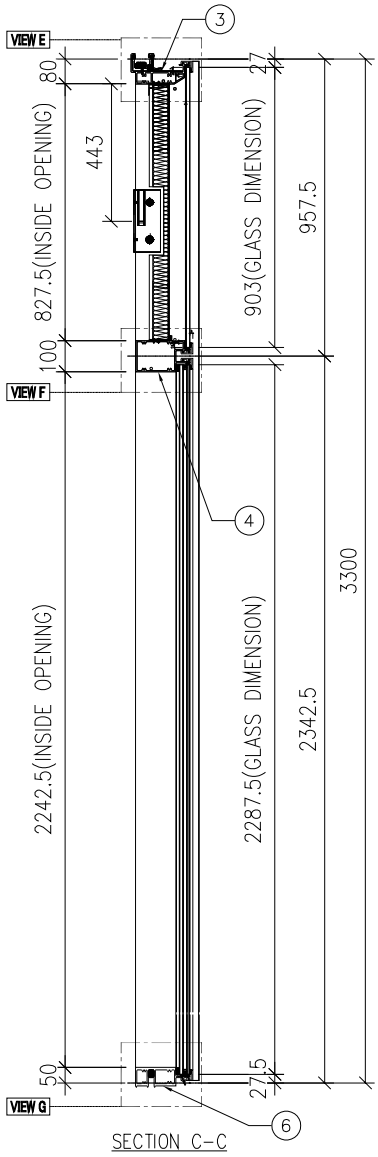

SECTION C-C

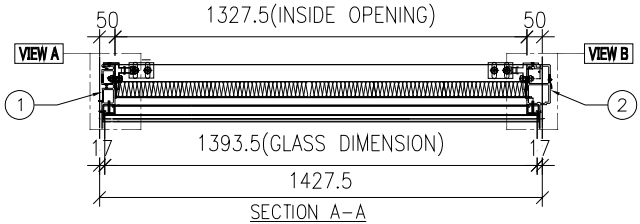

SECTION A-A

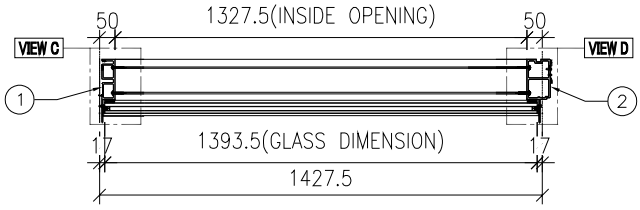

SECTION B-B


名稱	單元組裝圖	制圖	付吉寧	2022.04.06	修改			
材料		復核	謝永林	2022.04.08	日期			
顏色	JMQ213457(三塗)	批准	胡哥		圖號	CW-603a		

EG-DWG3

美特鋁質 有限公司
MIDI Aluminium Fabricator Ltd.

大樣圖見: CW-603a

工程號	J853	地盤	延坪道住宅

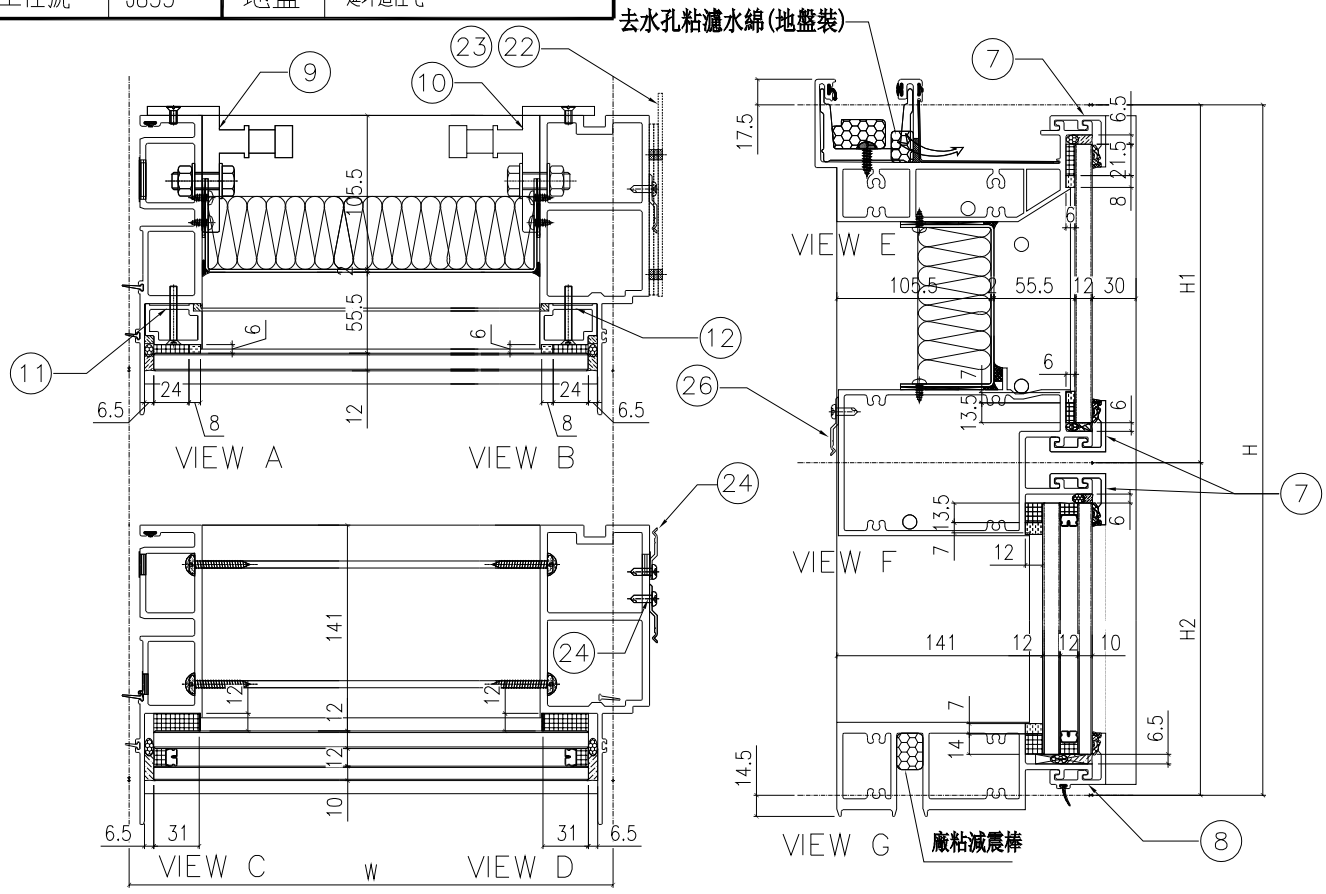

配件清單名稱	顏色	數量	備注
#10x5/8"圓頭鋼牙	A4-70	24	修背板用(300mmC/C)
#14x1-1/2"圓頭鋼牙	A4-70	24	修橫料
M5x40mm平頭機絲	A4-70	8	全梗玻璃骨用
M5x12mm平頭機絲	A4-70	4	固定掛碼到企料上
M12x40mm六角螺栓	A4-70	4	企料鋁碼川(配1螺母,1平介,1彈介)
3/16x3/4"圓頭機絲	A4-70	4	修擋水巴
#10x5/8"圓頭鋼牙	A4-70	18	修Z字碼(每個2料)
#10x5/8"圓頭鋼牙	A4-70	11	修雙拼Z字碼(300mm c/c)
#10x5/8"圓頭鋼牙	A4-70	8	修Z字碼(橫料用)每個2料

分格W	分格H	分格H1	分格H2			
1427.5	3300	957.5	2342.5			

序號	名稱	加工圖號	數量	長度	備註	模號
1	梗母企	X85972-01a	1	3307		X85972
2	梗邊企	X85975-01aR	1	3307		X85975
3	頂橫	X85982-01L-603	1	1445		X85982
4	雙梗中橫	X85983-01-603	1	1404.5		X85983
6	底橫	X85981-01-603	1	1404.5		X85981
7	扣蓋（頂）	X85989-01-603	3	1405.5		X85989
8	扣蓋（底）	X85988-01-603a	1	1405.5		X85988
9	掛碼	KM-GM01	1	200		X85998
10	掛碼	KM-GM02	1	200		X85998
11	梗玻骨(單玻)	X85991-01L	1	862.5		X85991
12	梗玻骨(單玻)	X85991-01R	1	862.5		X85991
22	擋水巴	SS-04	2	112		3mm鋁板
23	擋水巴	SS-05	1	139		3mm鋁板
24	Z字碼	UN-Z02	9	50		
25	Z字碼	UN-Z03-02	1	3140		
26	Z字碼	UN-Z01	4	50		

名稱	單元組裝圖	制圖	付吉寧	2022.04.06	修改			
材料		復核	謝永林	2022.04.08	日期			
顏色	JMQ213457(三塗)	批准	胡哥		圖號	CW-603a(1)		


EG-DWG3

美特鋁質 有限公司
MIDI Aluminium Fabricator Ltd.

工程號	J853	地盤	延坪道住宅

圖號	層數	數量	總數	樓層	使用位置
CW-603b	1	1	1	23F	J853-SD-CW-4602

節點圖見: CW-603b(1)

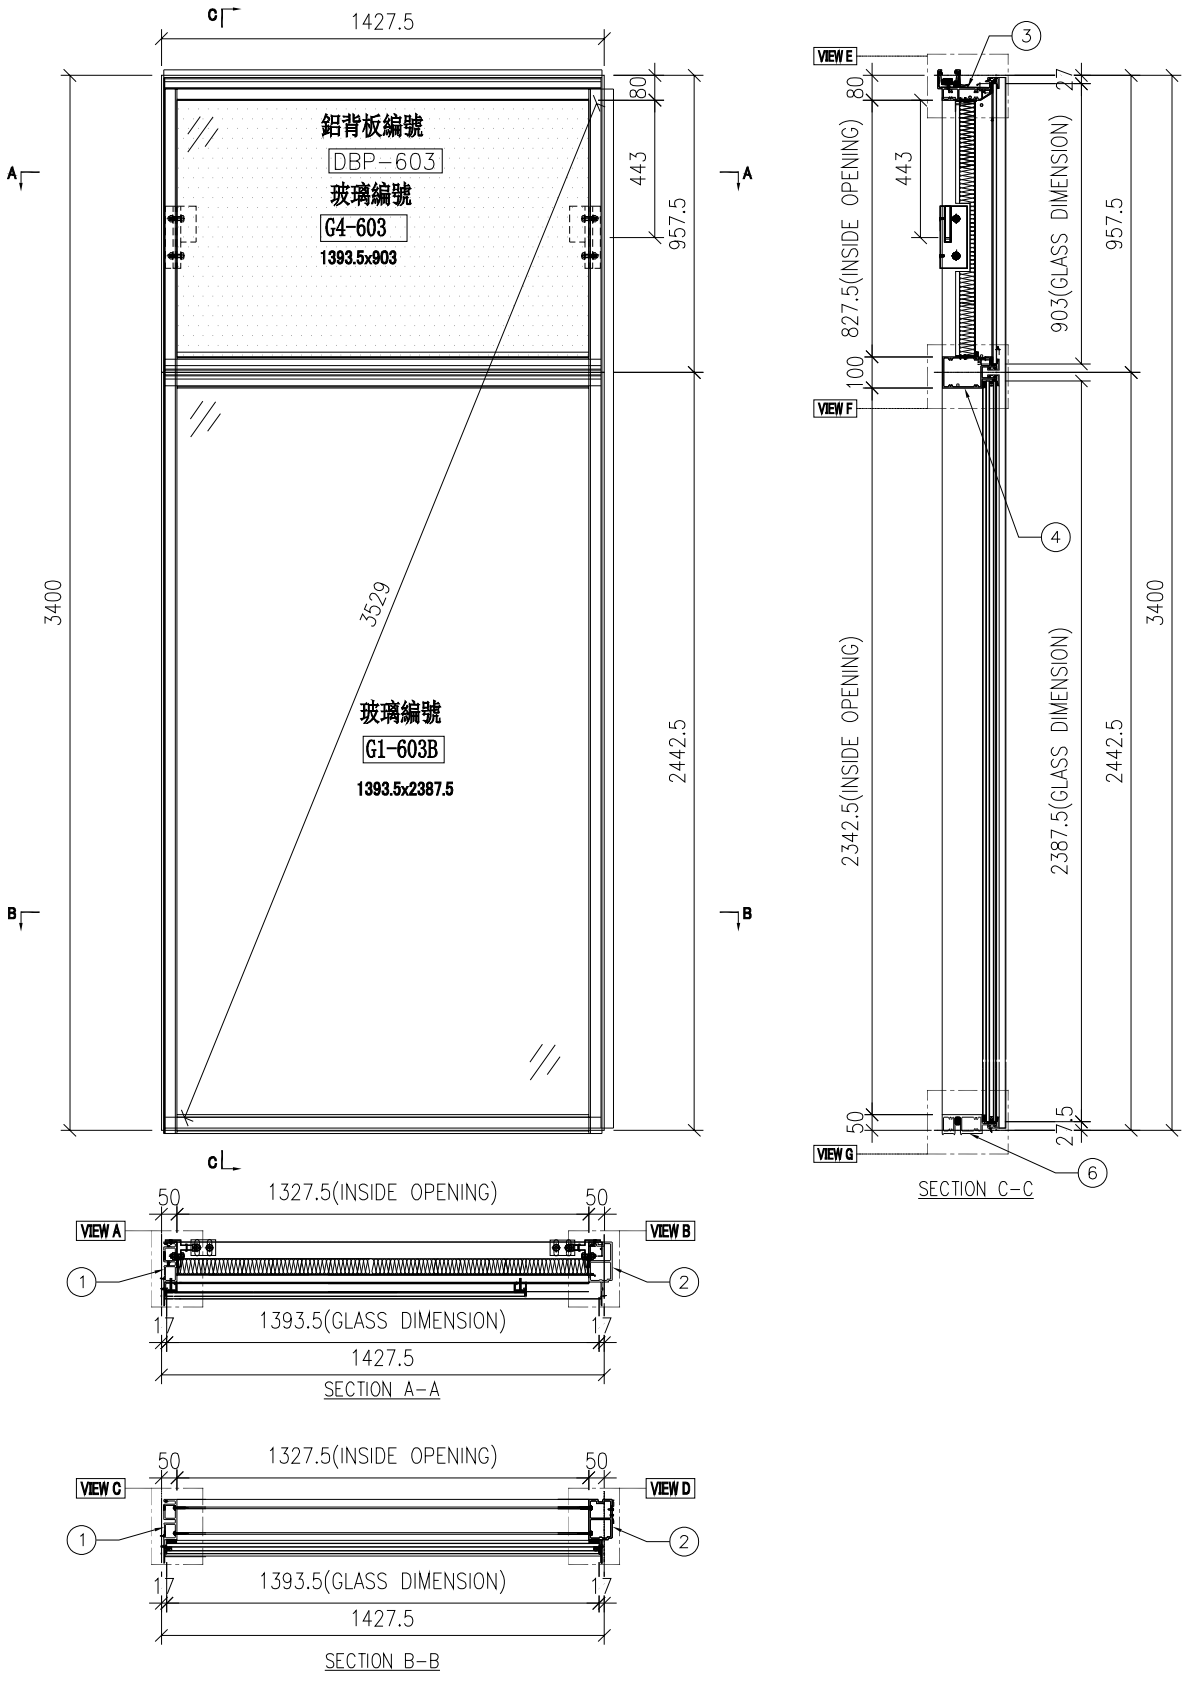


名稱	單元組裝圖	制圖	付吉寧	2022.04.06	修改			
材料		復核	謝永林	2022.04.08	日期			
顏色	JMQ213457(三塗)	批准	胡哥		圖號	CW-603b		

EG—DWG3

美特鋁質 有限公司
MIDI Aluminium Fabricator Ltd.

大樣圖見: CW—603b

工程號	J853	地盤	延坪道住宅

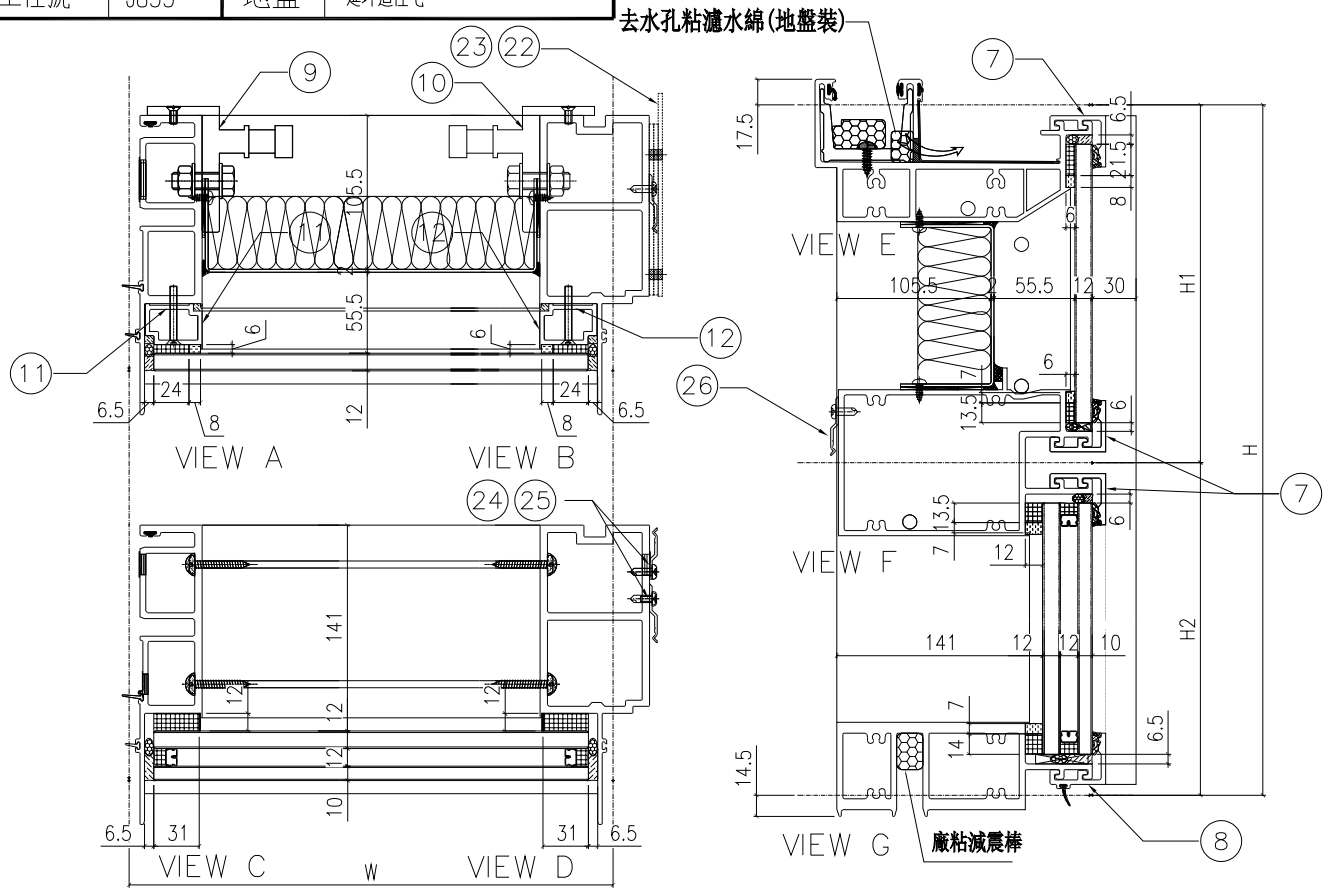

配件清單名稱	顏色	數量	備注
#10x5/8"囥頭鋼牙	A4-70	24	修背板用(300mmC/C)
#14x1-1/2"囥頭鋼牙	A4-70	24	修橫料
M5x40mm平頭機絲	A4-70	8	仝梗玻璃骨用
M5x12mm平頭機絲	A4-70	4	固定掛碼到企料上
M12x40mm六角螺栓	A4-70	4	企料鋁碼用(配1螺母,1平介,1彈介)
3/16x3/4"囥頭機絲	A4-70	4	修擋水巴
#10x5/8"圓頭鋼牙	A4-70	16	修Z字碼(每個2料)
#10x5/8"圓頭鋼牙	A4-70	11	修雙拼Z字碼(300mm c/c)
#10x5/8"圓頭鋼牙	A4-70	8	修Z字碼(橫料用)每個2料

分格W	分格H	分格H1	分格H2			
1427.5	3400	957.5	2442.5			

序號	名稱	加工圖號	數量	長度	備註	模號
1	梗母企	X85972-01b	1	3407		X85972
2	梗邊企	X85975-01bR	1	3407		X85975
3	頂橫	X85982-01L-603	1	1445		X85982
4	雙梗中橫	X85983-01-603	1	1404.5		X85983
6	底橫	X85981-01-603	1	1404.5		X85981
7	扣蓋（頂）	X85989-01-603	3	1405.5		X85989
8	扣蓋（底）	X85988-01-603a	1	1405.5		X85988
9	掛碼	KM-GM01	1	200		X85998
10	掛碼	KM-GM02	1	200		X85998
11	梗玻骨(單玻)	X85991-01L	1	862.5		X85991
12	梗玻骨(單玻)	X85991-01R	1	862.5		X85991
22	擋水巴	SS-04	2	112		3mm鋁板
23	擋水巴	SS-05	1	139		3mm鋁板
24	Z字碼	UN-Z02	8	50		
25	Z字碼	UN-Z03-03	1	3240		
26	Z字碼	UN-Z01	4	50		

名稱	單元組裝圖	制圖	付吉寧	2022.04.06	修改			
材料		復核	謝永林	2022.04.08	日期			
顏色	JMQ213457(三塗)	批准	胡哥		圖號	CW-603b(1)		


EG-DWG3


美特鋁質 有限公司
MIDI Aluminium Fabricator Ltd.

工程號	J853	地盤	延坪道住宅


圖號	層數	數量	總數	樓層	使用位置
CW-603c	1	1	1	16F	J853-SD-CW-4602

節點圖見: CW-603c(1)

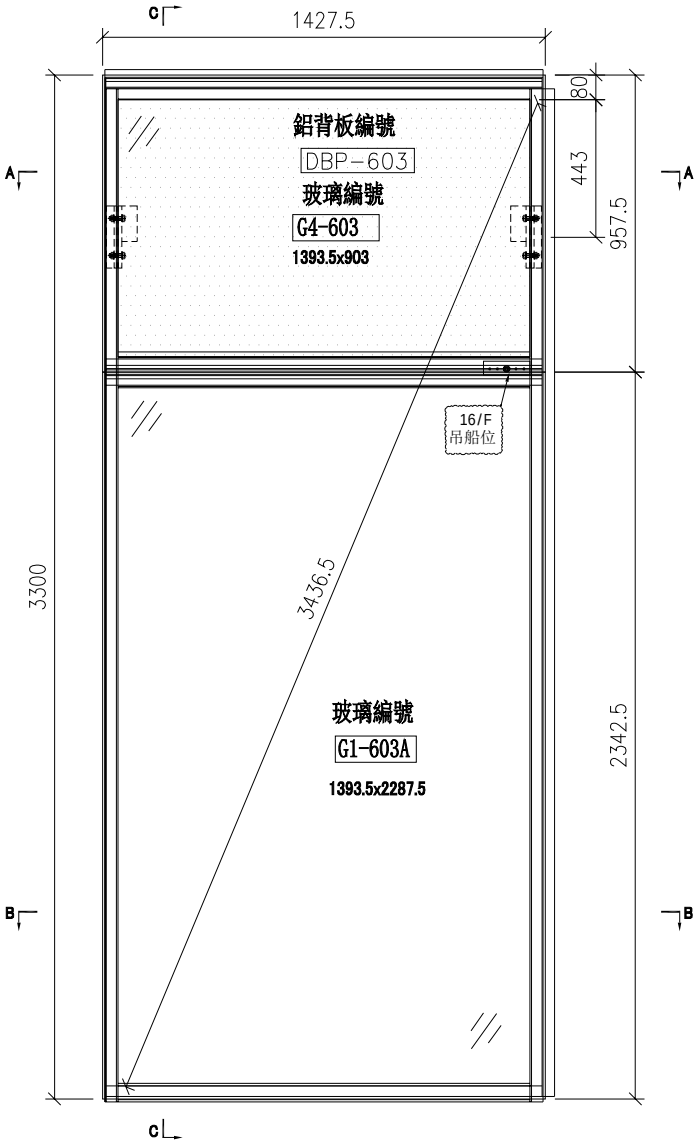


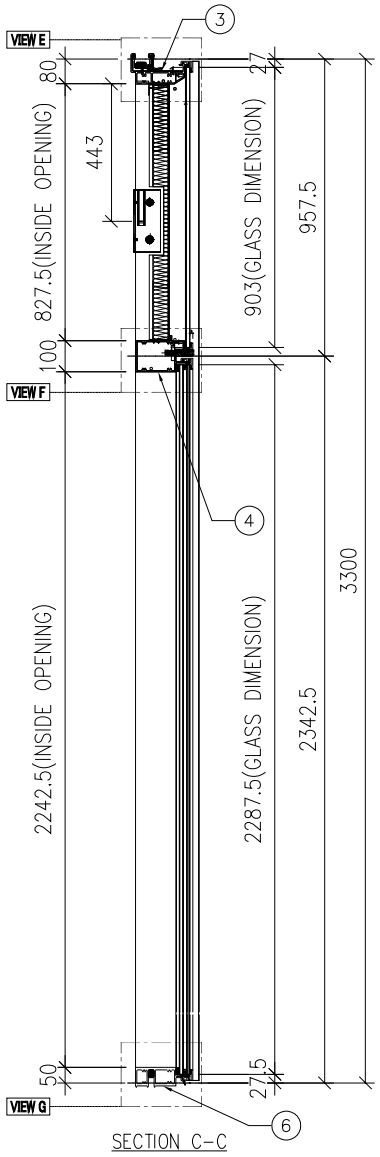

SECTION C-C

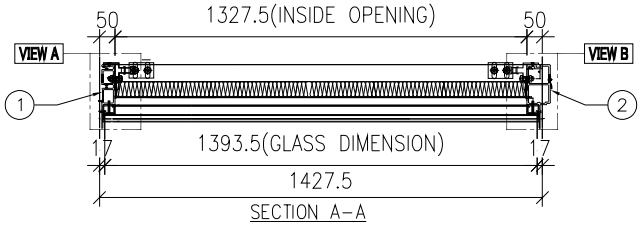

SECTION A-A

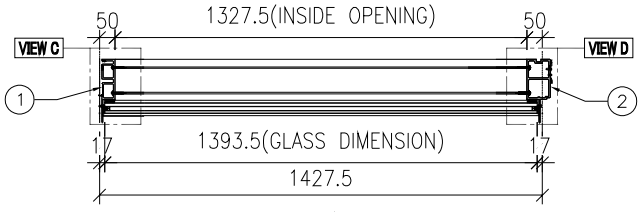

SECTION B-B


名稱	單元組裝圖	制圖	付吉寧	2022.04.06	修改			
材料		復核	謝永林	2022.04.08	日期			
顏色	JMQ213457(三塗)	批准	胡哥		圖號	CW-603c		

EG—DWG3

美特鋁質 有限公司
MIDI Aluminium Fabricator Ltd.

大樣圖見: CW—603c

工程號	J853	地盤	延坪道住宅

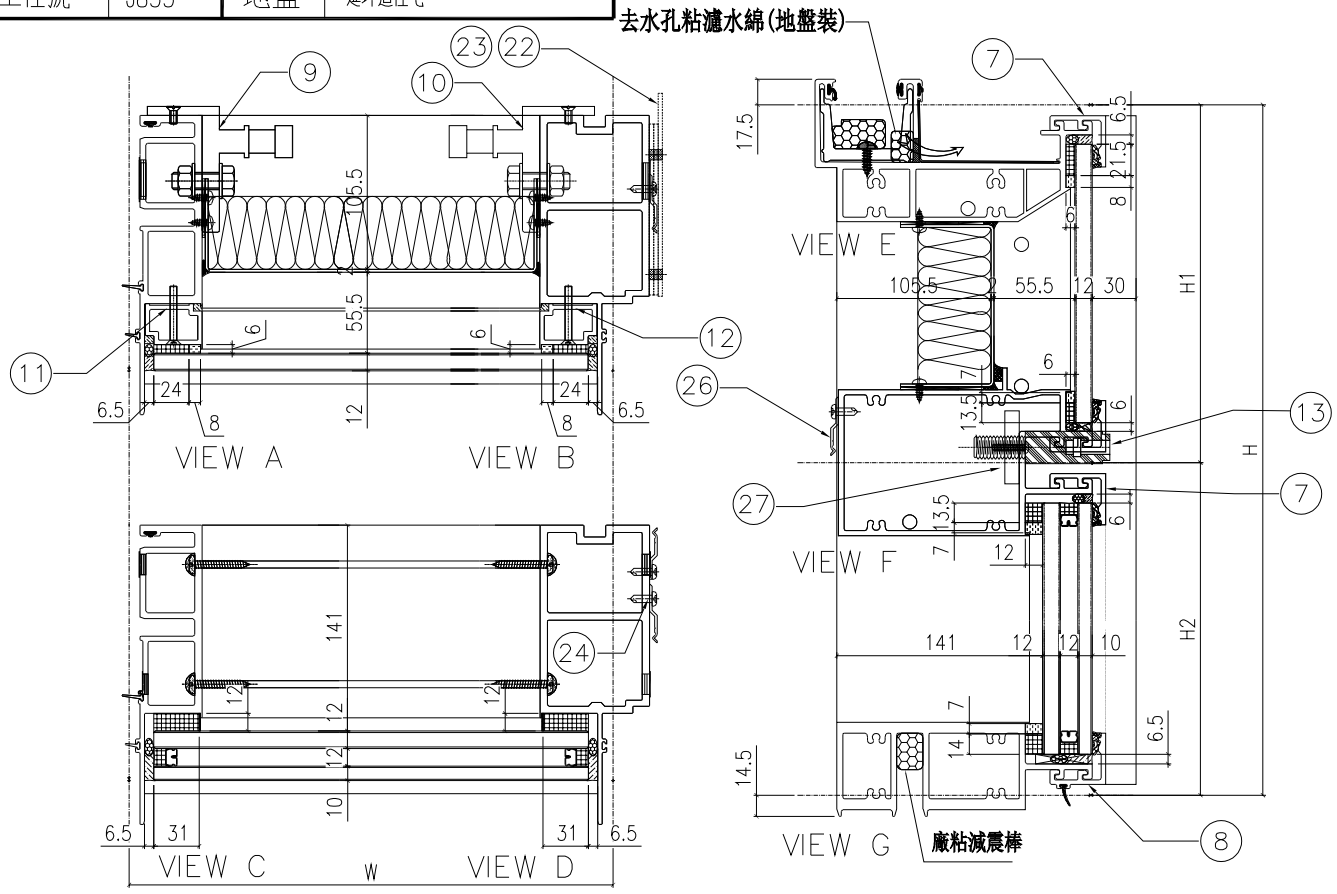

配件清單名稱	顏色	數量	備注
#10x5/8"圓頭鋼牙	A4-70	24	修背板用(300mmC/C)
#14x1-1/2"圓頭鋼牙	A4-70	24	修橫料
M5x40mm平頭機絲	A4-70	8	全梗玻璃骨用
M5x12mm平頭機絲	A4-70	4	固定掛碼到企料上
M12x40mm六角螺栓	A4-70	4	企料鋁碼用(配1螺母,1平介,1彈介)
3/16x3/4"圓頭機絲	A4-70	4	修擋水巴
#10x5/8"圓頭鋼牙	A4-70	18	修Z字碼(每個2料)
#10x5/8"圓頭鋼牙	A4-70	11	修雙拼Z字碼(300mm c/c)
#10x5/8"圓頭鋼牙	A4-70	8	修Z字碼(橫料用)每個2料
M5x23mm圓頭機絲	A4-70	4	固定吊船碼鋼巴用

分格W	分格H	分格H1	分格H2			
1427.5	3300	957.5	2342.5			
序號	名稱	加工圖號	數量	長度	備註	模號
1	梗母企	X85972-01a	1	3307		X85972
2	梗邊企	X85975-01aR	1	3307		X85975
3	頂橫	X85982-01L-603	1	1445		X85982
4	雙梗中橫	X85983-01-603dR	1	1404.5		X85983
6	底橫	X85981-01-603	1	1404.5		X85981
7	扣蓋（頂）	X85989-01-603	2	1405.5		X85989
8	扣蓋（底）	X85988-01-603a	1	1405.5		X85988
9	掛碼	KM-GM01	1	200		X85998
10	掛碼	KM-GM02	1	200		X85998
11	梗玻骨(單玻)	X85991-01L	1	862.5		X85991
12	梗玻骨(單玻)	X85991-01R	1	862.5		X85991
13	扣蓋（吊船）	X85989-01-603dR	1	1405.5		X85989
22	擋水巴	SS-04	2	112		3mm鋁板
23	擋水巴	SS-05	1	139		3mm鋁板
24	Z字碼	UN-Z02	9	50		
25	Z字碼	UN-Z03-02	1	3140		
26	Z字碼	UN-Z01	4	50		
27	吊船碼鋼巴	UN-GB01	1	150		

名稱	單元組裝圖	制圖	付吉寧	2022.04.06	修改			
材料		復核	謝永林	2022.04.08	日期			
顏色	JMQ213457(三塗)	批准	胡哥		圖號	CW-603c(1)		


EG－DWG3


美特鋁質 有限公司
MIDI Aluminium Fabricator Ltd.

工程號	J853	地盤	延坪道住宅


圖號	層數	數量	總數	樓層	使用位置
CW－603d	13	1	13	22F	J853－SD－CW－4602

節點圖見: CW－603d(1)

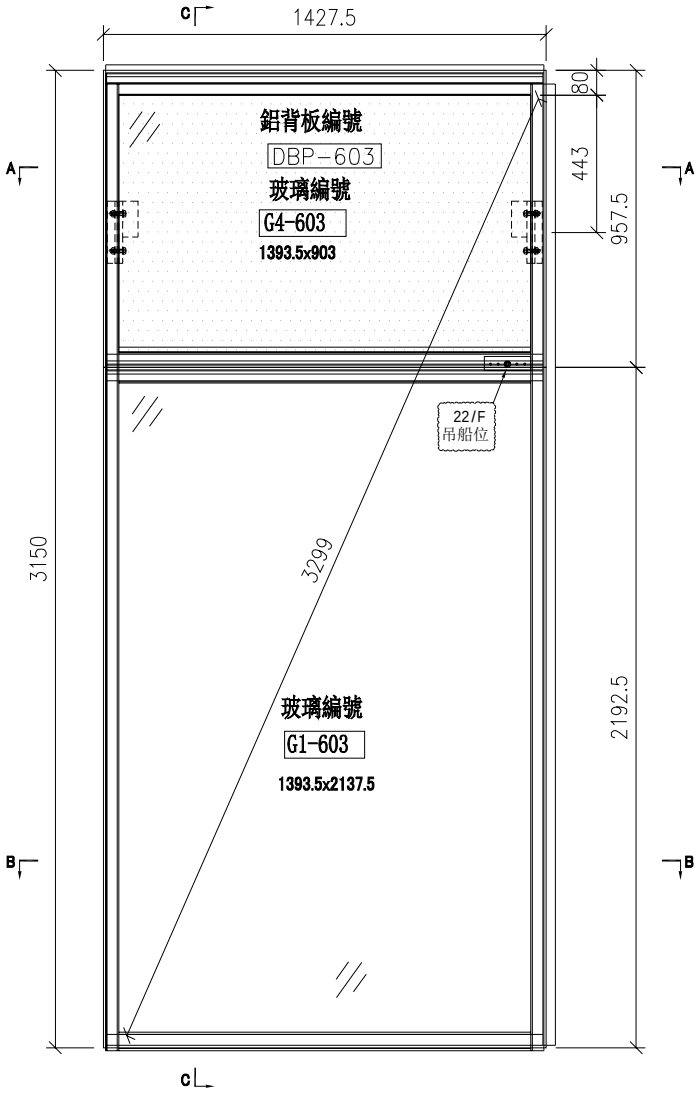


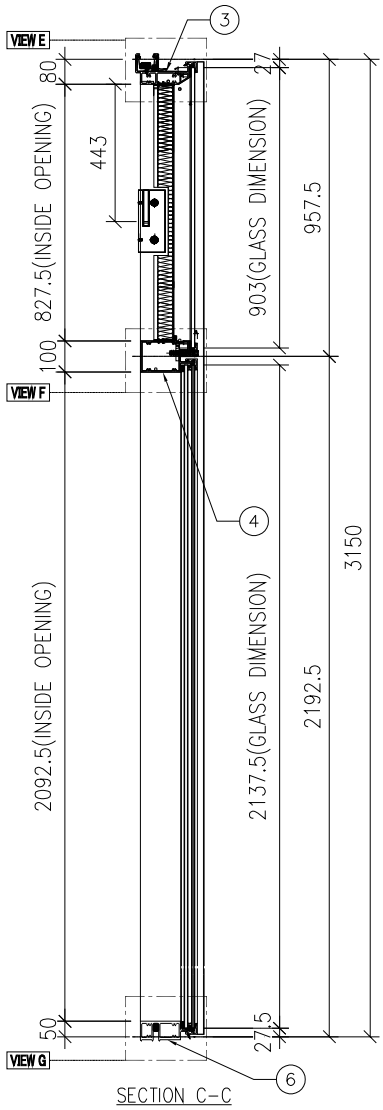

SECTION C－C

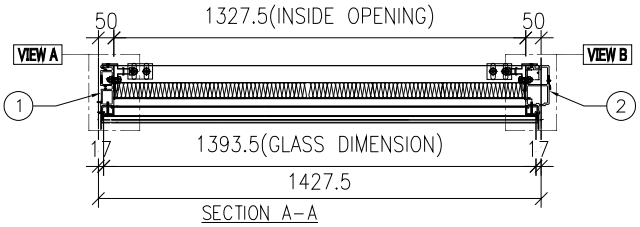

SECTION A－A

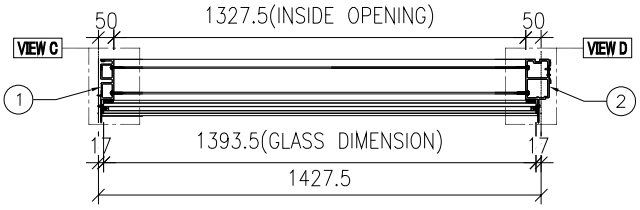

SECTION B－B


名稱	單元組裝圖	制圖	付吉寧	2022.04.06	修改			
材料		復核	謝永林	2022.04.08	日期			
顏色	JMQ213457(三塗)	批准	胡哥		圖號	CW－603d		

EG—DWG3

美特鋁質 有限公司
MIDI Aluminium Fabricator Ltd.

大樣圖見: CW—603d

工程號	J853	地盤	延坪道住宅

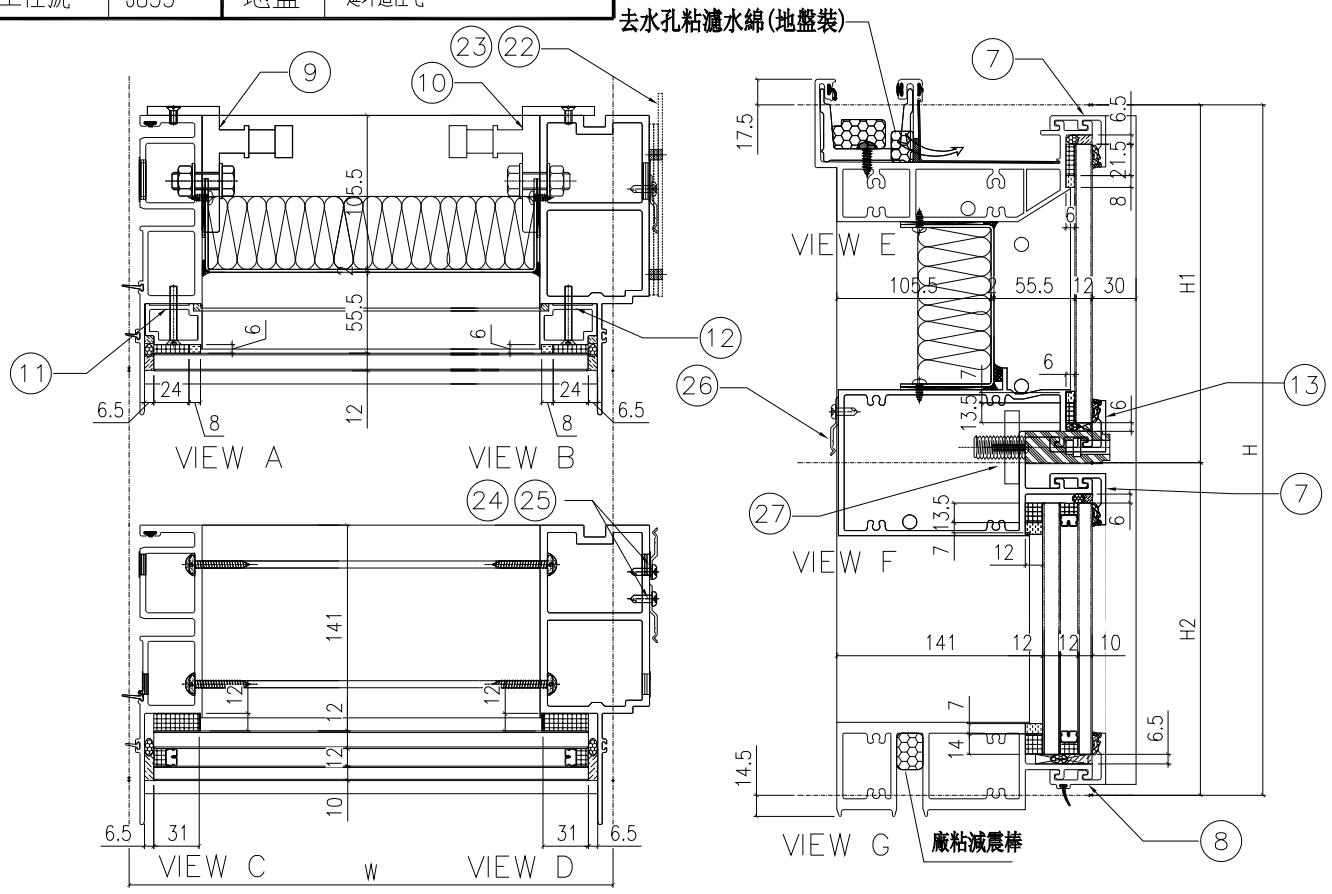

配件清單名稱	顏色	數量	備注
#10x5/8"圓頭鋼牙	A4-70	24	修背板用(300mmC/C)
#14x1-1/2"圓頭鋼牙	A4-70	24	修橫料
M5x40mm平頭機絲	A4-70	8	全梗玻璃骨用
M5x12mm平頭機絲	A4-70	4	固定掛碼到企料上
M12x40mm六角螺栓	A4-70	4	企料鋁碼用(配1螺母,1半介,1彈介)
3/16x3/4"圓頭機絲	A4-70	4	修擋水巴
#10x5/8"圓頭鋼牙	A4-70	16	修Z字碼(每個2料)
#10x5/8"圓頭鋼牙	A4-70	11	修雙拼Z字碼(300mm c/c)
#10x5/8"圓頭鋼牙	A4-70	8	修Z字碼(橫料用)每個2料
M5x23mm圓頭機絲	A4-70	4	固定吊船碼鋼巴用

分格W	分格H	分格H1	分格H2			
1427.5	3150	957.5	2192.5			
序號	名稱	加工圖號	數量	長度	備註	模號
1	梗母企	X85972-01	1	3157		X85972
2	梗邊企	X85975-01R	1	3157		X85975
3	頂橫	X85982-01L-603	1	1415		X85982
4	雙梗中橫	X85983-01-603dR	1	1404.5		X85983
6	底橫	X85981-01-603	1	1404.5		X85981
7	扣蓋（頂）	X85989-01-603	2	1405.5		X85989
8	扣蓋（底）	X85988-01-603a	1	1405.5		X85988
9	掛碼	KM-GM01	1	200		X85998
10	掛碼	KM-GM02	1	200		X85998
11	梗玻骨(單玻)	X85991-01L	1	862.5		X85991
12	梗玻骨(單玻)	X85991-01R	1	862.5		X85991
13	扣蓋（吊船）	X85989-01-603dR	1	1405.5		X85989
22	擋水巴	SS-04	2	112		3mm鋁板
23	擋水巴	SS-05	1	139		3mm鋁板
24	Z字碼	UN-Z02	8	50		
25	Z字碼	UN-Z03-01	1	2990		
26	Z字碼	UN-Z01	4	50		
27	吊船碼鋼巴	UN-GB01	1	150		

名稱	單元組裝圖	制圖	付吉寧	2022.04.06	修改			
材料		復核	謝永林	2022.04.08	日期			
顏色	JMQ213457(三塗)	批准	胡哥		圖號	CW-603d(1)		


EG-DWG3


美特鋁質 有限公司
MIDI Aluminium Fabricator Ltd.

圖號	層數	數量	總數	樓層	使用位置
CW-604	13	1	13	6F-15F,17F-21F	J853-SD-CW-4602


節點圖見: CW-604(1)

工程號	J853	地盤	延坪道住宅

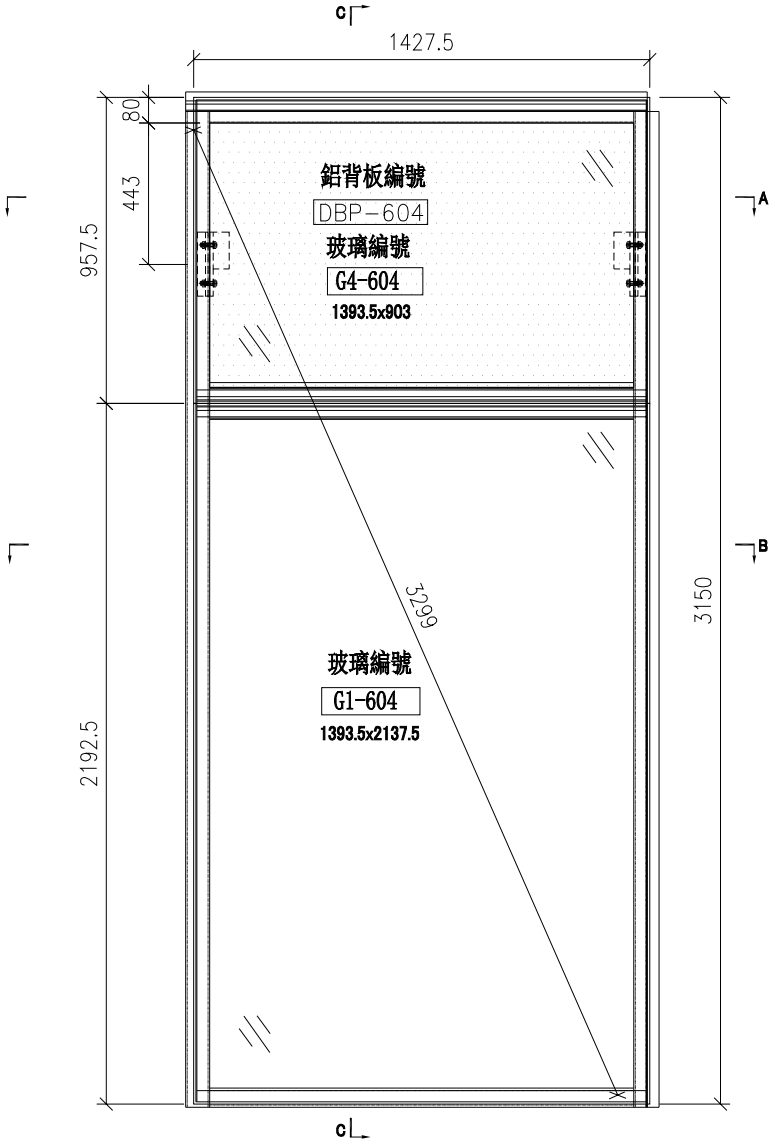


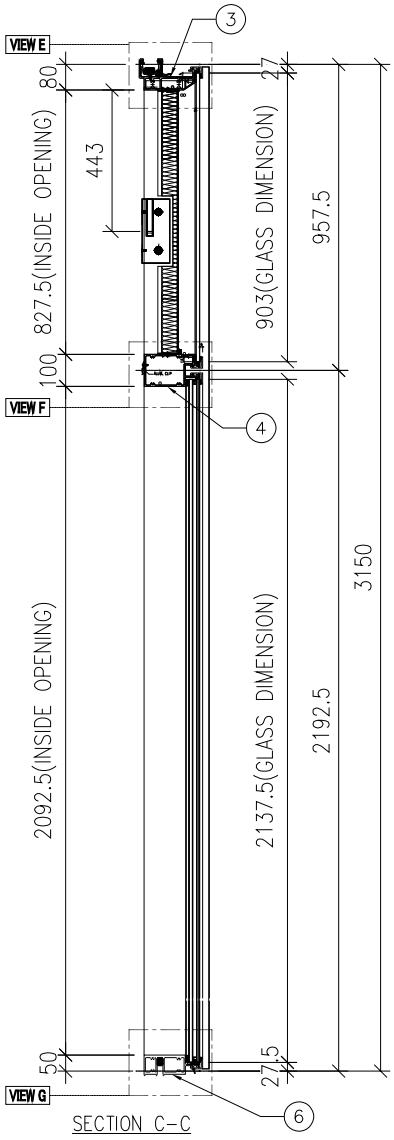

SECTION C-C

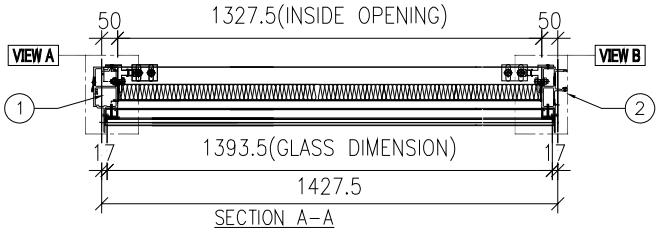

SECTION A-A

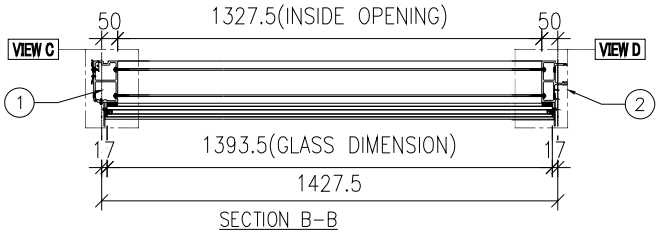

SECTION B-B


名稱	單元組裝圖	制圖	付吉寧	2022.04.06	修改			
材料		復核	謝永林	2022.04.08	日期			
顏色	JMQ213457(三塗)	批准	胡哥		圖號	CW-604		


EG—DWG3

美特鋁質 有限公司
MIDI Aluminium Fabricator Ltd.

大樣圖見: CW—604

工程號	J853	地盤	延坪道住宅

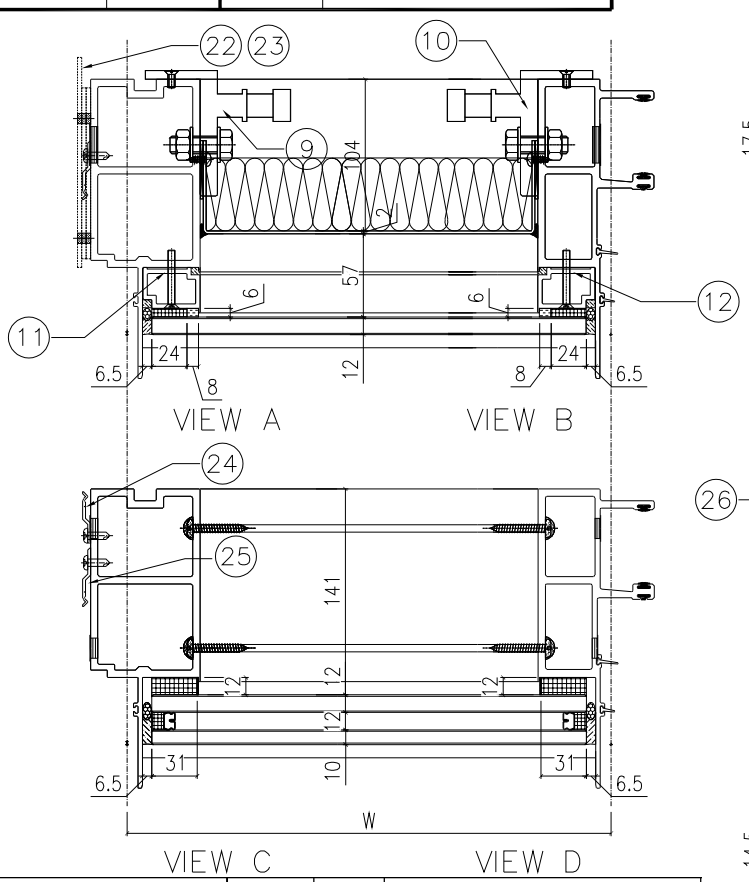

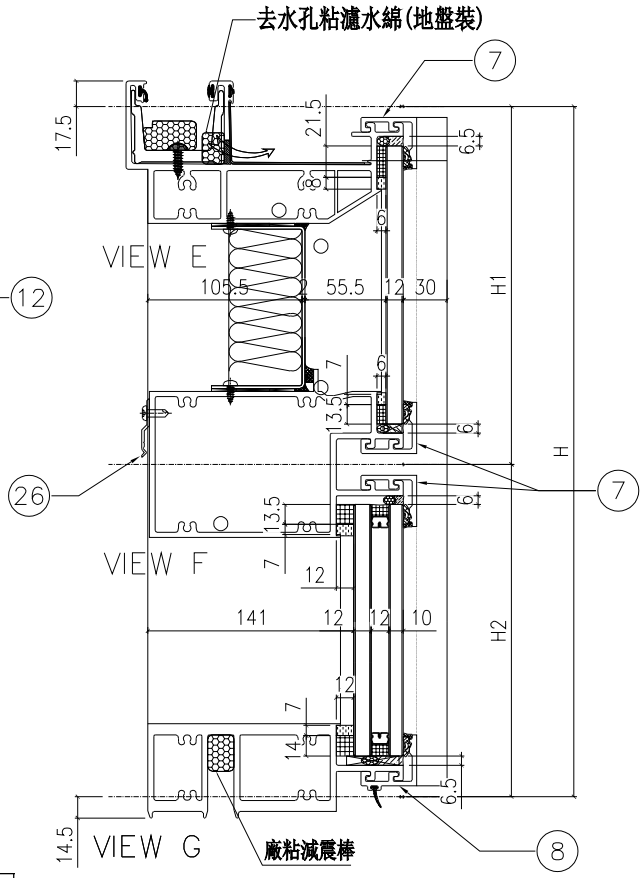

配件清單名稱	顏色	數量	備注
#10x5/8"圓頭鋼牙	A4-70	24	修背板用(300mmC/C)
#14x1-1/2"圓頭鋼牙	A4-70	24	修橫料
M5x40mm平頭機絲	A4-70	8	全梗玻璃骨用
M5x12mm平頭機絲	A4-70	4	固定掛碼到企料上
M12x40mm六角螺栓	A4-70	4	企料鋁碼用(配1螺母,1平介,1彈介)
3/16x3/4"圓頭機絲	A4-70	2	修擋水巴
#10x5/8"圓頭鋼牙	A4-70	16	修Z字碼(每個2料)
#10x5/8"圓頭鋼牙	A4-70	11	修雙拼Z字碼(300mm c/c)
#10x5/8"圓頭鋼牙	A4-70	8	修Z字碼(橫料用)每個2料

分格W	分格H	分格H1	分格H2			
1427.5	3150	957.5	2192.5			

序號	名稱	加工圖號	數量	長度	備註	模號
1	梗邊企	X85975-01L	1	3157		X85975
2	梗公企	X85971-01	1	3157		X85971
3	頂橫	X85982-01L-604	1	1445		X85982
4	雙梗中橫	X85983-01-604	1	1404.5		X85983
6	底橫	X85981-01-604	1	1404.5		X85981
7	扣蓋（頂）	X85989-01-604	3	1405.5		X85989
8	扣蓋（底）	X85988-01-604a	1	1405.5		X85988
9	掛碼	KM-GM01	1	200		X85998
10	掛碼	KM-GM02	1	200		X85998
11	梗玻骨(單玻)	X85991-01L	1	862.5		X85991
12	梗玻骨(單玻)	X85991-01R	1	862.5		X85991
22	擋水巴	SS-04	2	112		3mm鋁板
23	擋水巴	SS-05	1	139		3mm鋁板
24	Z字碼	UN-Z02	8	50		
25	Z字碼	UN-Z03-01	1	2990		
26	Z字碼	UN-Z01	4	50		

名稱	單元組裝圖	制圖	付吉寧	2022.04.06	修改			
材料		復核	謝永林	2022.04.08	日期			
顏色	JMQ213457(三塗)	批准	胡哥		圖號	CW-604(1)		


EG-DWG3


美特鋁質 有限公司
MIDI Aluminium Fabricator Ltd.

圖號	層數	數量	總數	樓層	使用位置
CW-604a	2	1	2	5F,25F	J853-SD-CW-4602


節點圖見: CW-604a(1)

工程號	J853	地盤	延坪道住宅

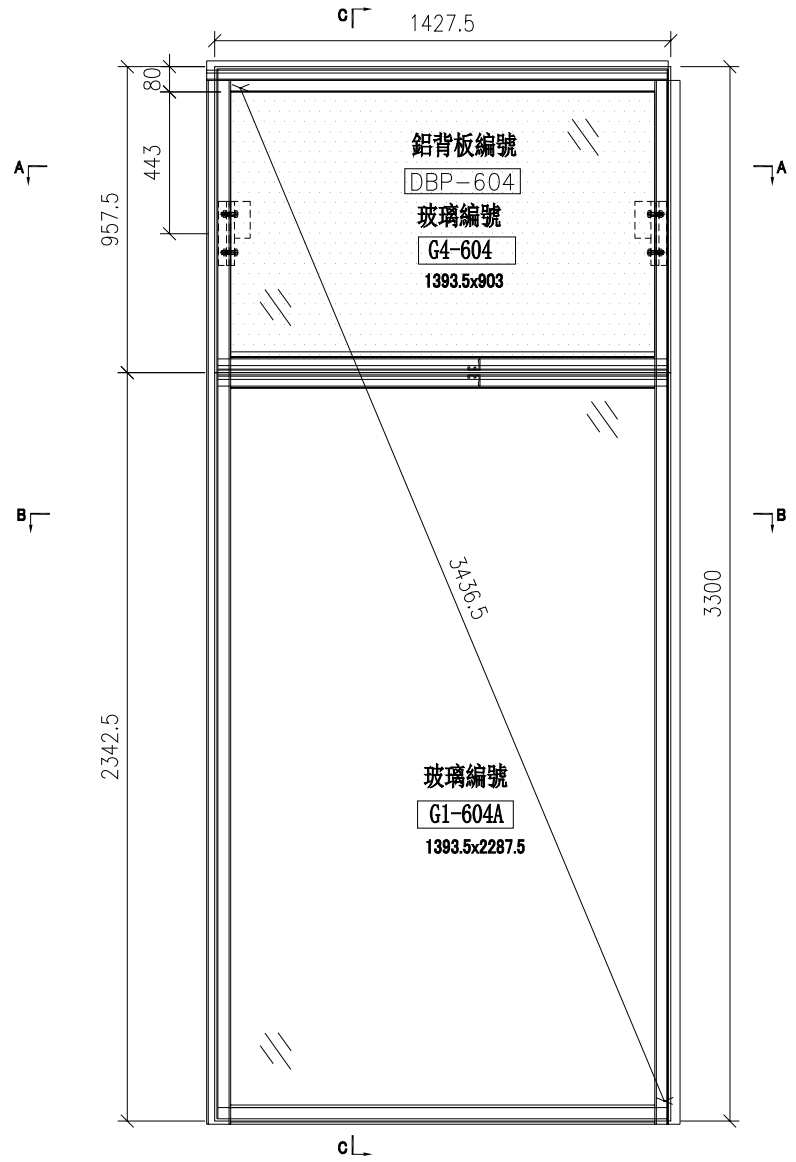


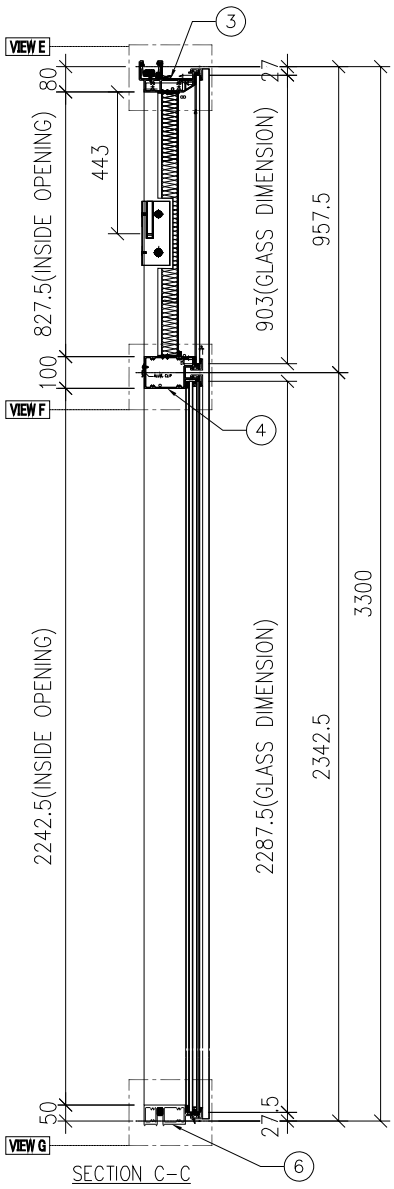

SECTION C-C

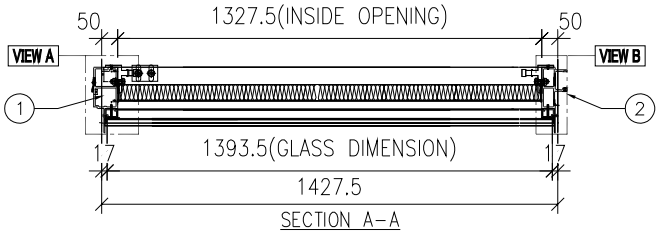

SECTION A-A

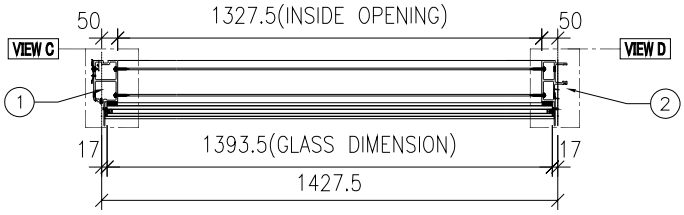

SECTION B-B


名稱	單元組裝圖	制圖	付吉寧	2022.04.06	修改			
材料		復核	謝永林	2022.04.08	日期			
顏色	JMQ213457(三塗)	批准	胡哥		圖號	CW-604a		

EG-DWG3

美特鋁質 有限公司
MIDI Aluminium Fabricator Ltd.

大樣圖見: CW-604a

工程號	J853	地盤	延坪道住宅

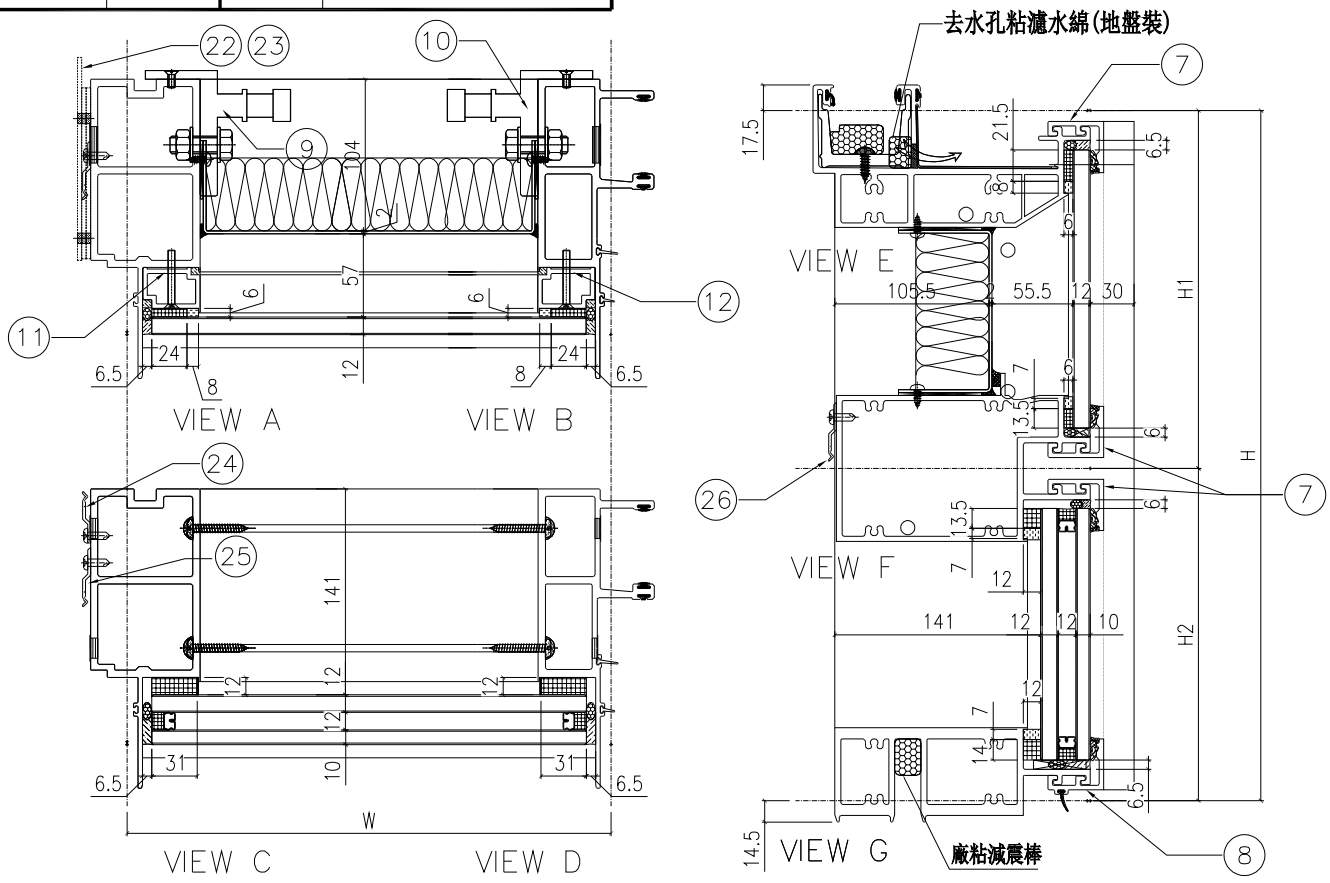

配件清單名稱	顏色	數量	備注
#10x5/8"圓頭鋼牙	A4-70	24	修背板用(300mmC/C)
#14x1-1/2"圓頭鋼牙	A4-70	24	修橫料
M5x40mm平頭機絲	A4-70	8	全梗玻璃骨用
M5x12mm平頭機絲	A4-70	4	固定掛碼到企料上
M12x40mm六角螺栓	A4-70	4	企料鋁碼用(配1螺母,1平介,1彈介)
3/16x3/4"圓頭機絲	A4-70	4	修擋水巴
#10x5/8"圓頭鋼牙	A4-70	18	修Z字碼(每個2料)
#10x5/8"圓頭鋼牙	A4-70	11	修雙拼Z字碼(300mm c/c)
#10x5/8"圓頭鋼牙	A4-70	8	修Z字碼(橫料用)每個2料

分格W	分格H	分格H1	分格H2			
1427.5	3300	957.5	2342.5			

序號	名稱	加工圖號	數量	長度	備註	模號
1	梗邊企	X85975-01aL	1	3307		X85975
2	梗公企	X85971-01a	1	3307		X85971
3	頂橫	X85982-01L-604	1	1445		X85982
4	雙梗中橫	X85983-01-604	1	1404.5		X85983
6	底橫	X85981-01-604	1	1404.5		X85981
7	扣蓋（頂）	X85989-01-604	3	1405.5		X85989
8	扣蓋（底）	X85988-01-604a	1	1405.5		X85988
9	掛碼	KM-GM01	1	200		X85998
10	掛碼	KM-GM02	1	200		X85998
11	梗玻骨(單玻)	X85991-01L	1	862.5		X85991
12	梗玻骨(單玻)	X85991-01R	1	862.5		X85991
22	擋水巴	SS-04	2	112		3mm鋁板
23	擋水巴	SS-05	1	139		3mm鋁板
24	Z字碼	UN-Z02	9	50		
25	Z字碼	UN-Z03-02	1	3140		
26	Z字碼	UN-Z01	4	50		

名稱	單元組裝圖	制圖	付吉寧	2022.04.06	修改			
材料		復核	謝永林	2022.04.08	日期			
顏色	JMQ213457(三塗)	批准	胡哥		圖號	CW-604a(1)		


EG-DWG3


美特鋁質 有限公司
MIDI Aluminium Fabricator Ltd.


圖號	層數	數量	總數	樓層	使用位置
CW-604b	1	1	1	23F	J853-SD-CW-4602


節點圖見: CW-604b(1)

工程號	J853	地盤	延坪道住宅

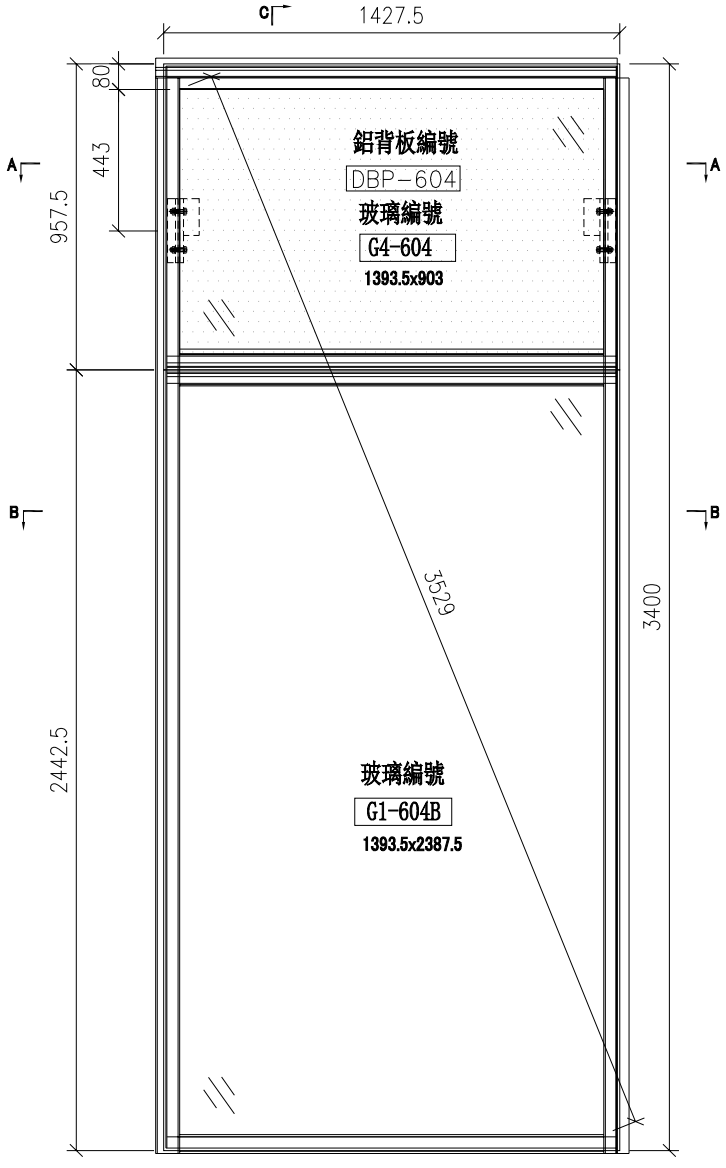

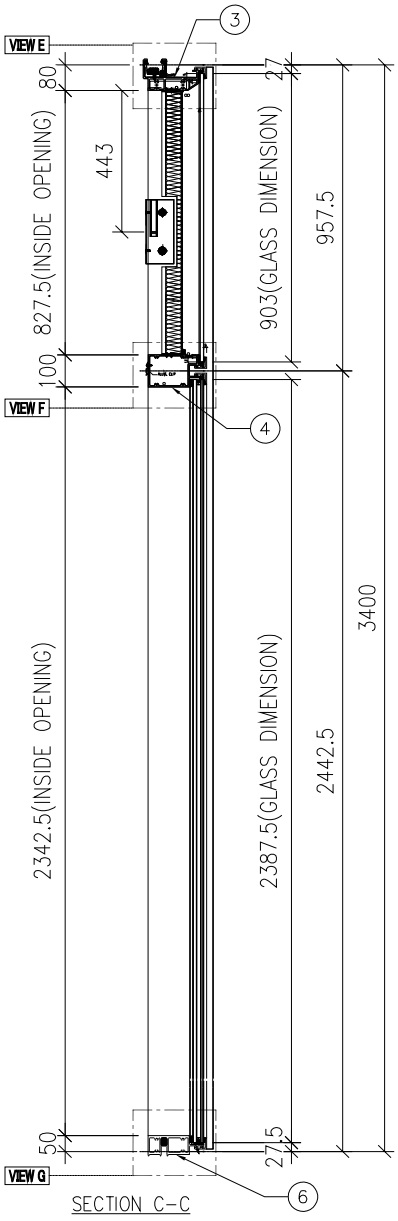

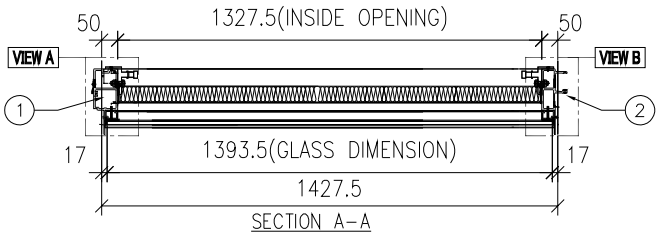

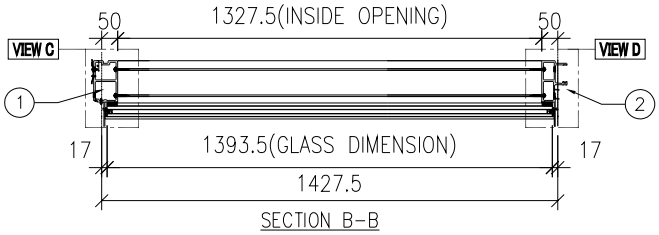


名稱	單元組裝圖	制圖	付吉寧	2022.04.06	修改			
材料		復核	謝永林	2022.04.08	日期			
顏色	JMQ213457(三塗)	批准	胡哥		圖號	CW-604b		


EG—DWG3

美特鋁質 有限公司
MIDI Aluminium Fabricator Ltd.

大樣圖見: CW—604b

工程號	J853	地盤	延坪道住宅

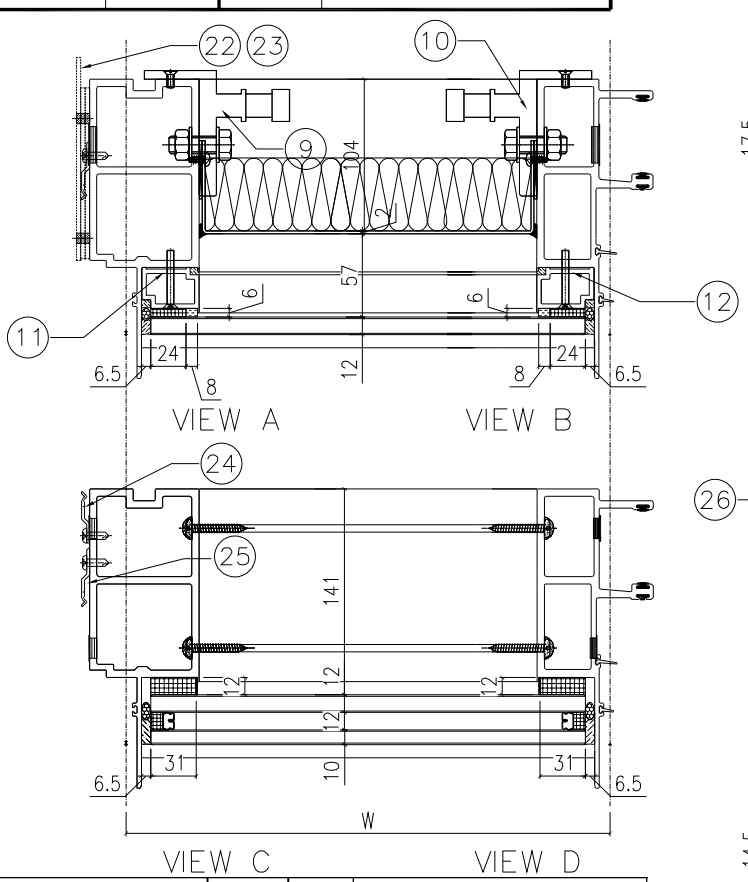

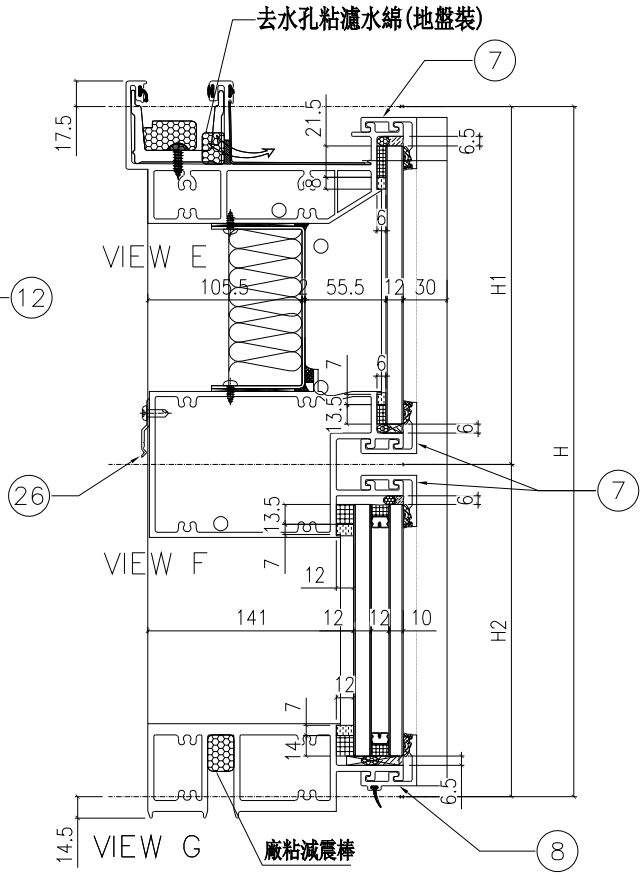

配件清單名稱	顏色	數量	備注
#10x5/8"圓頭鋼牙	A4-70	24	修背板用(300mmC/C)
#14x1-1/2"圓頭鋼牙	A4-70	24	修橫料
M5x40mm平頭機絲	A4-70	8	全梗玻璃骨用
M5x12mm平頭機絲	A4-70	4	固定掛碼到企料上
M12x40mm六角螺栓	A4-70	4	企料鋁碼用(配1螺母,1平介,1彈介)
3/16x3/4"圓頭機絲	A4-70	4	修擋水巴
#10x5/8"圓頭鋼牙	A4-70	18	修Z字碼(每個2料)
#10x5/8"圓頭鋼牙	A4-70	11	修雙拼Z字碼(300mm c/c)
#10x5/8"圓頭鋼牙	A4-70	8	修Z字碼(橫料用)每個2料

分格W	分格H	分格H1	分格H2			
1465	3400	957.5	2442.5			

序號	名稱	加工圖號	數量	長度	備註	模號
1	梗邊企	X85975-01bL	1	3407		X85975
2	梗公企	X85971-01b	1	3407		X85971
3	頂橫	X85982-01L-604	1	1482.5		X85982
4	雙梗中橫	X85983-01-604	1	1442		X85983
6	底橫	X85981-01-604	1	1442		X85981
7	扣蓋（頂）	X85989-01-604	3	1443		X85989
8	扣蓋（底）	X85988-01-604a	1	1443		X85988
9	掛碼	KM-GM01	1	200		X85998
10	掛碼	KM-GM02	1	200		X85998
11	梗玻骨(單玻)	X85991-01L	1	862.5		X85991
12	梗玻骨(單玻)	X85991-01R	1	862.5		X85991
22	擋水巴	SS-04	2	112		3mm鋁板
23	擋水巴	SS-05	1	139		3mm鋁板
24	Z字碼	UN-Z02	9	50		
25	Z字碼	UN-Z03-03	1	3240		
26	Z字碼	UN-Z01	4	50		

名稱	單元組裝圖	制圖	付吉寧	2022.04.06	修改			
材料		復核	謝永林	2022.04.08	日期			
顏色	JMQ213457(三塗)	批准	胡哥		圖號	CW-604b(1)		


EG-DWG3


美特鋁質 有限公司
MIDI Aluminium Fabricator Ltd.

圖號	層數	數量	總數	樓層	使用位置
CW-604c	1	1	1	16F	J853-SD-CW-4602


節點圖見: CW-604c(1)

工程號	J853	地盤	延坪道住宅

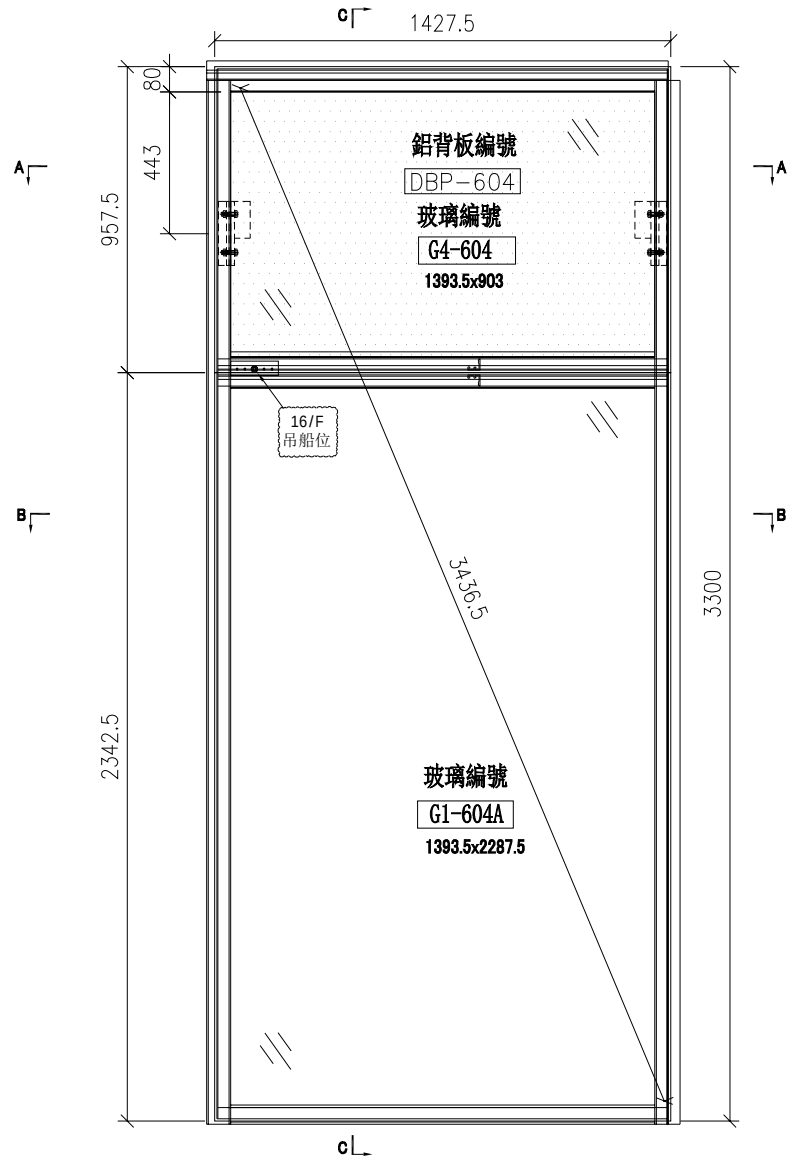


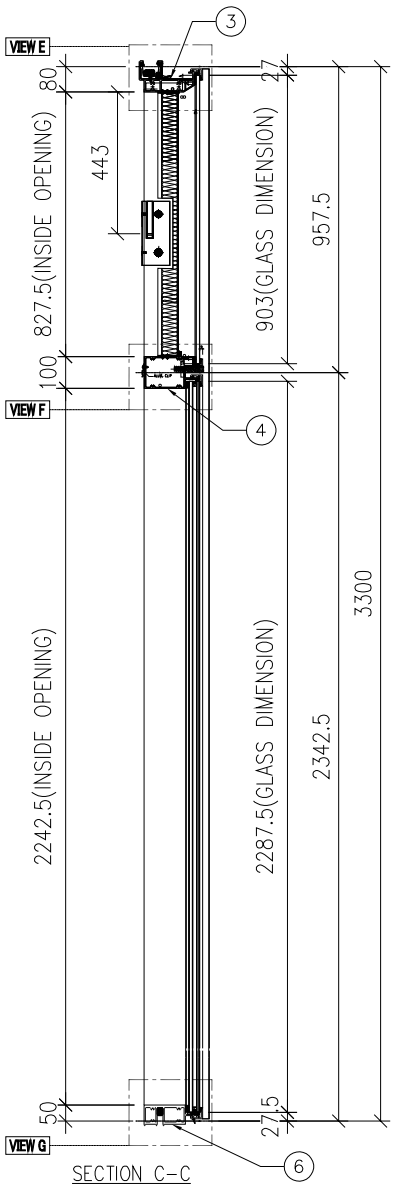

SECTION C-C

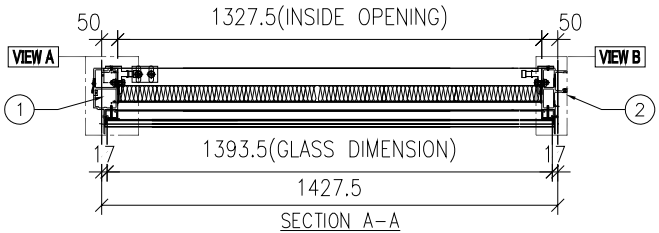

SECTION A-A

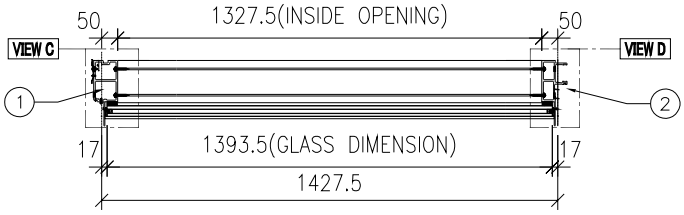

SECTION B-B


名稱	單元組裝圖	制圖	付吉寧	2022.04.06	修改			
材料		復核	謝永林	2022.04.08	日期			
顏色	JMQ213457(三塗)	批准	胡哥		圖號	CW-604c		


EG—DWG3

美特鋁質 有限公司
MIDI Aluminium Fabricator Ltd.

大樣圖見: CW—604c

工程號	J853	地盤	延坪道住宅

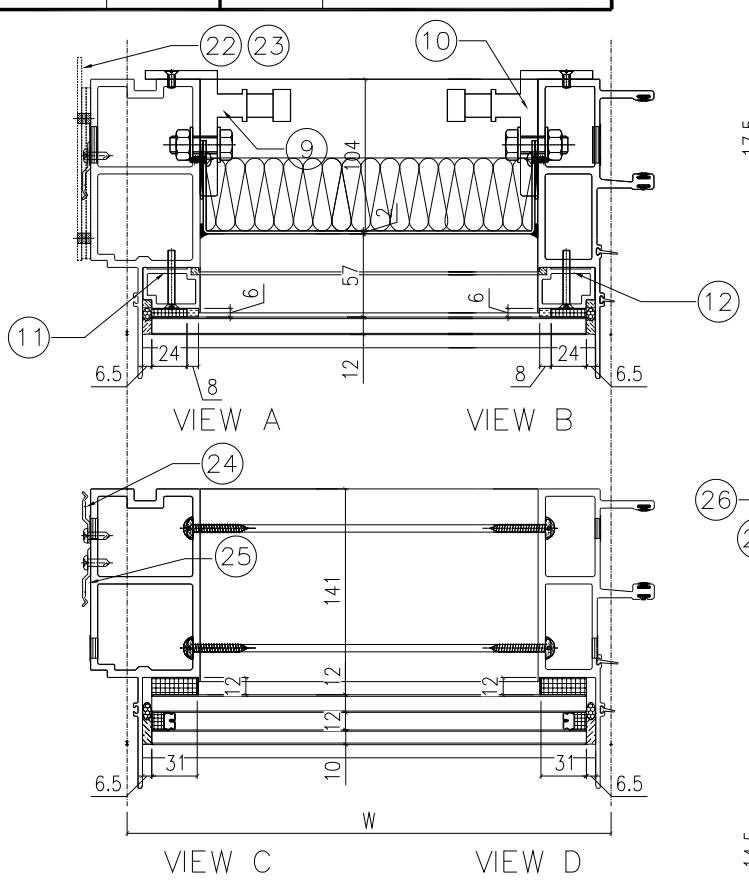

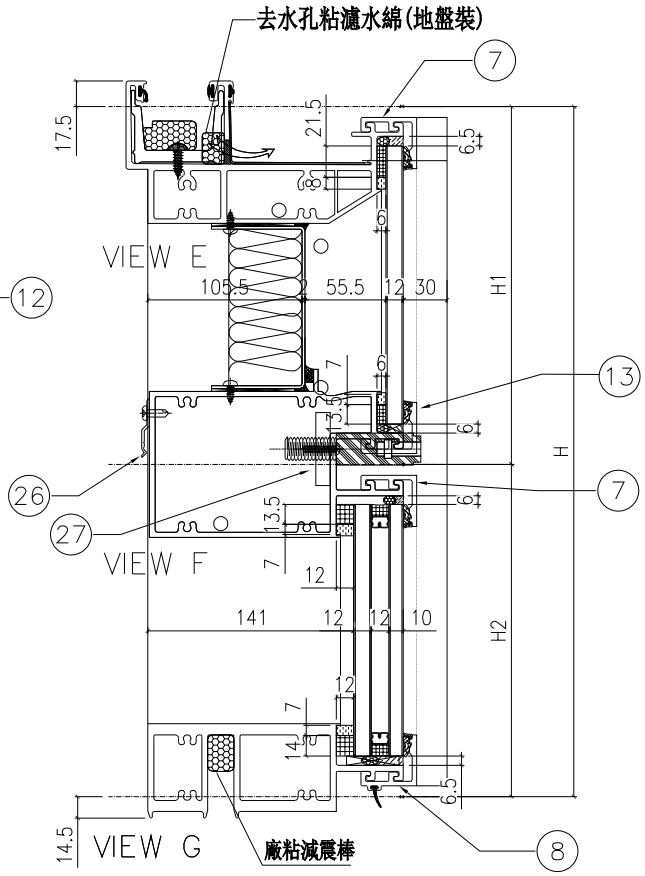

配件清單名稱	顏色	數量	備注
#10x5/8"圓頭鋼牙	A4-70	24	修背板川(300mmC/C)
#14x1-1/2"圓頭鋼牙	A4-70	24	修橫料
M5x40mm平頭機絲	A4-70	8	全梗玻璃骨用
M5x12mm平頭機絲	A4-70	4	固定掛碼到企料上
M12x40mm六角螺栓	A4-70	4	企料鋁碼用(配1螺母,1平介,1彈介)
3/16x3/4"圓頭機絲	A4-70	4	修擋水巴
#10x5/8"圓頭鋼牙	A4-70	18	修Z字碼(每個2料)
#10x5/8"圓頭鋼牙	A4-70	11	修雙拼Z字碼(300mm c/c)
#10x5/8"圓頭鋼牙	A4-70	8	修Z字碼(橫料用)每個2料
M5x23mm圓頭機絲	A4-70	4	固定吊船碼鋼巴用

分格W	分格H	分格H1	分格H2			
1427.5	3300	957.5	2342.5			
序號	名稱	加工圖號	數量	長度	備註	模號
1	梗邊仝	X85975-01aL	1	3307		X85975
2	梗公仝	X85971-01a	1	3307		X85971
3	頂橫	X85982-01L-604	1	1415		X85982
4	雙梗中橫	X85983-01-604dL	1	1404.5		X85983
6	底橫	X85981-01-604	1	1404.5		X85981
7	扣蓋（頂）	X85989-01-604	2	1405.5		X85989
8	扣蓋（底）	X85988-01-604a	1	1405.5		X85988
9	掛碼	KW-GM01	1	200		X85998
10	掛碼	KW-GM02	1	200		X85998
11	梗玻骨(單玻)	X85991-01L	1	862.5		X85991
12	梗玻骨(單玻)	X85991-01R	1	862.5		X85991
13	扣蓋（吊船）	X85989-01-604dL	1	1405.5		X85989
22	擋水巴	SS-04	2	112		3mm鋁板
23	擋水巴	SS-05	1	139		3mm鋁板
24	Z字碼	LN-Z02	9	50		
25	Z字碼	LN-Z03-02	1	3140		
26	Z字碼	LN-Z01	4	50		
27	吊船碼鋼巴	LN-GB01	1	150		

名稱	單元組裝圖	制圖	付吉寧	2022.04.06	修改			
材料		復核	謝永林	2022.04.08	日期			
顏色	JMQ213457(三塗)	批准	胡哥		圖號	CW-604c(1)		


EG-DWG3


美特鋁質 有限公司
MIDI Aluminium Fabricator Ltd.

圖號	層數	數量	總數	樓層	使用位置
CW-604d	1	1	1	22F	J853-SD-CW-4602


節點圖見: CW-604d(1)

工程號	J853	地盤	延坪道住宅

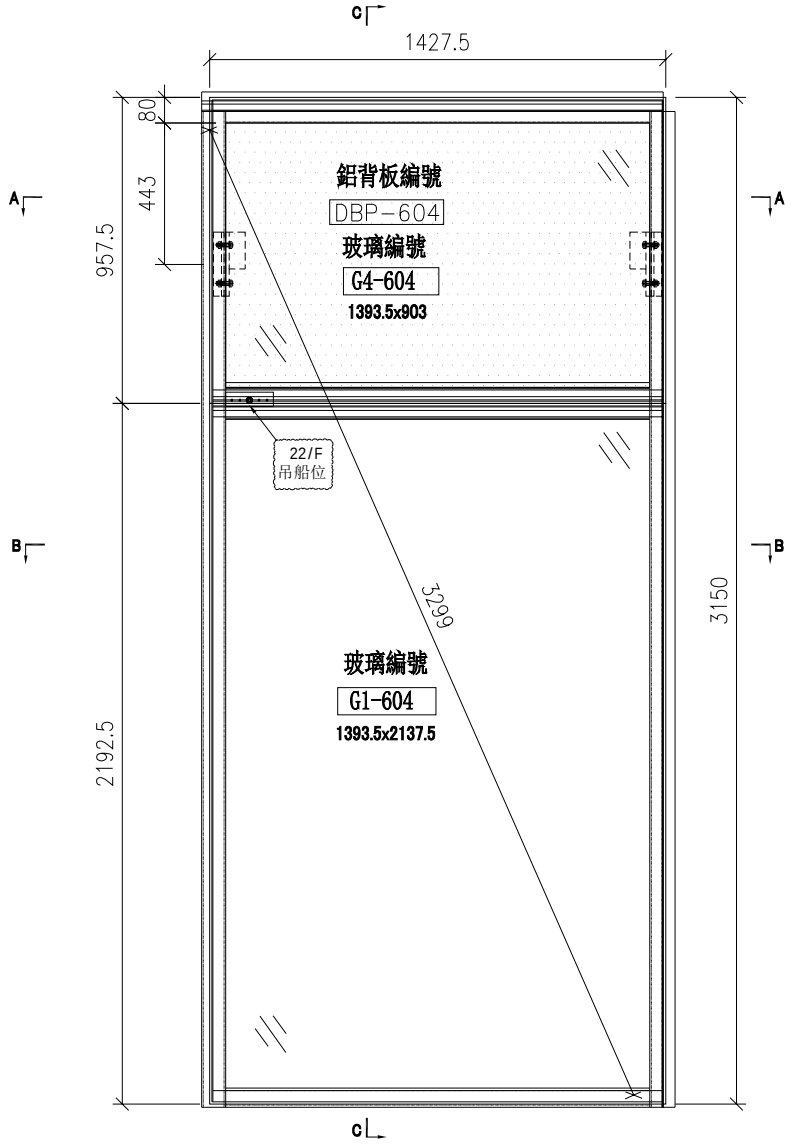


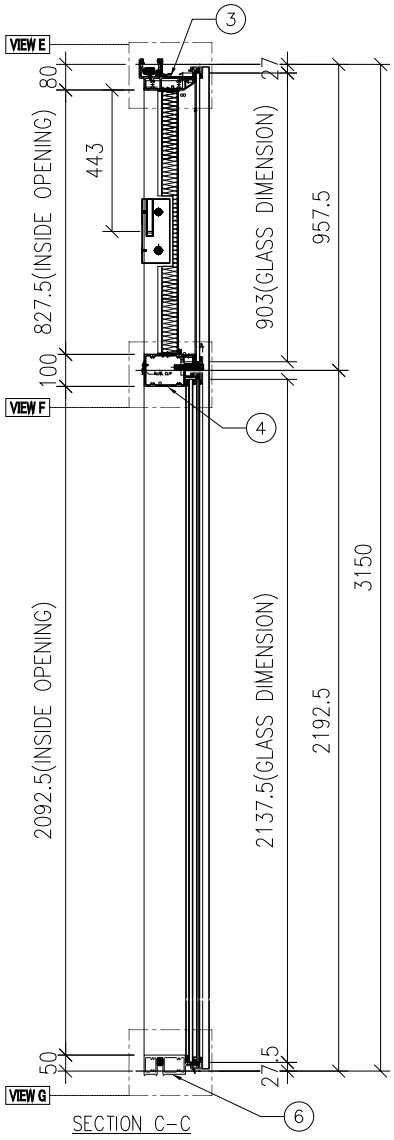

SECTION C-C

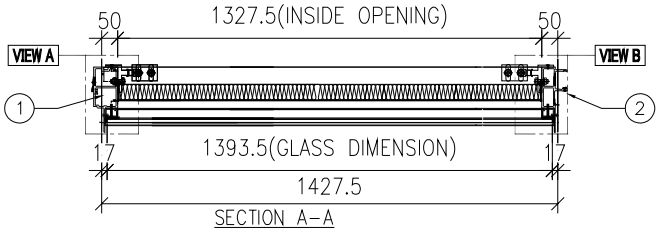

SECTION A-A

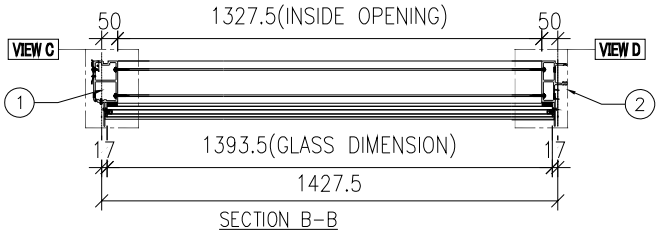

SECTION B-B


名稱	單元組裝圖	制圖	付吉寧	2022.04.06	修改			
材料		復核	謝永林	2022.04.08	日期			
顏色	JMQ213457(三塗)	批准	胡哥		圖號	CW-604d		


EG—DWG3

美特鋁質 有限公司
MIDI Aluminium Fabricator Ltd.

大樣圖見: CW—604d

工程號	J853	地盤	延坪道住宅

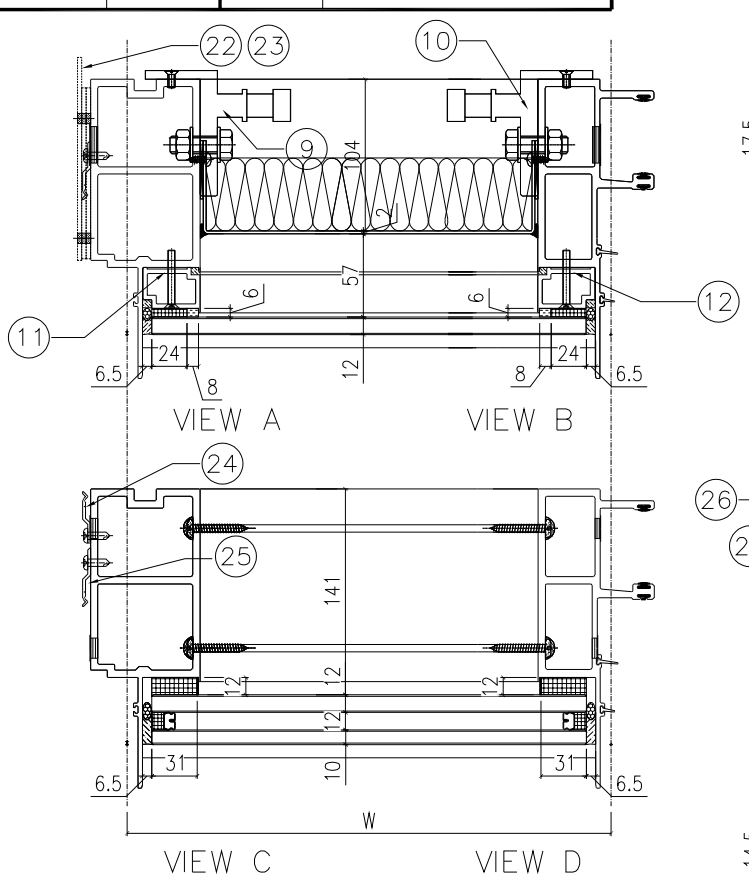

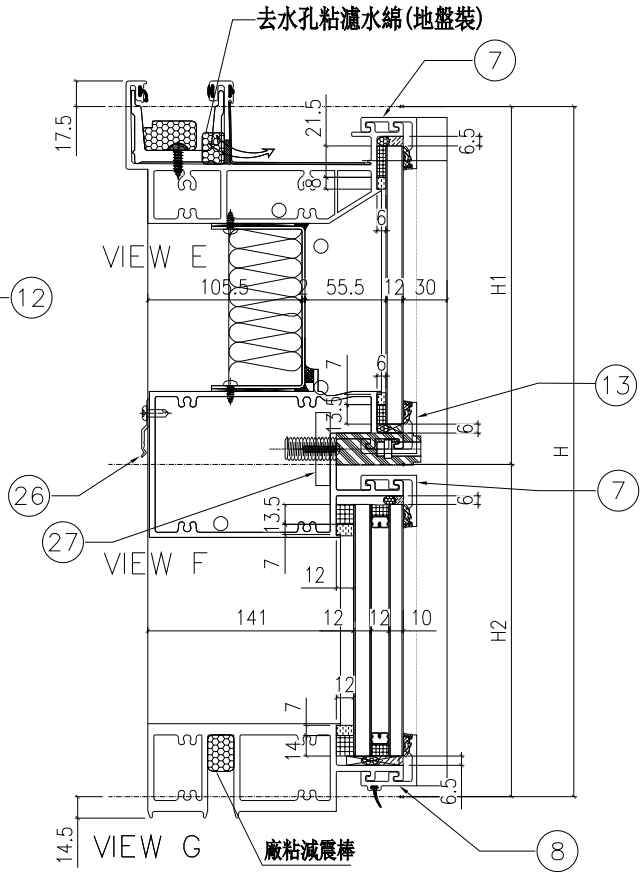

配件清單名稱	顏色	數量	備注
#10x5/8"圓頭鋼牙	A4-70	24	修背板用(300mmC/C)
#14x1-1/2"圓頭鋼牙	A4-70	24	修横料
M5x40mm半頭機絲	A4-70	8	全梗玻璃背冚
M5x12mm半頭機絲	A4-70	4	固定掛碼到企料上
M12x40mm六角螺栓	A4-70	4	企料鋁碼用(配1螺母,1平介,1彈介)
3/16x3/4"圓頭機絲	A4-70	2	修擋水巴
#10x5/8"圓頭鋼牙	A4-70	16	修Z字碼(每個2料)
#10x5/8"圓頭鋼牙	A4-70	11	修雙拼Z字碼(300mm c/c)
#10x5/8"圓頭鋼牙	A4-70	8	修Z字碼(横料用)每個2料
M5x23mm圓頭機絲	A4-70	4	固定吊船碼鋼巴用

分格W	分格H	分格H1	分格H2			
1427.5	3150	957.5	2192.5			

序號	名稱	加工圖號	數量	長度	備註	模號
1	梗邊企	X85975-01L	1	3157		X85975
2	梗公企	X85971-01	1	3157		X85971
3	頂横	X85982-01L-604	1	1445		X85982
4	雙梗中横	X85983-01-604dL	1	1404.5		X85983
6	底横	X85981-01-604	1	1404.5		X85981
7	扣蓋（頂）	X85989-01-604	2	1405.5		X85989
8	扣蓋（底）	X85988-01-604a	1	1405.5		X85988
9	掛碼	KM-GM01	1	200		X85998
10	掛碼	KM-GM02	1	200		X85998
11	梗玻骨(單玻)	X85991-01L	1	862.5		X85991
12	梗玻骨(單玻)	X85991-01R	1	862.5		X85991
13	扣蓋（吊船）	X85989-01-604dL	1	1405.5		X85989
22	擋水巴	SS-04	2	112		3mm鋁板
23	擋水巴	SS-05	1	139		3mm鋁板
24	Z字碼	UN-Z02	8	50		
25	Z字碼	UN-Z03-01	1	2990		
26	Z字碼	UN-Z01	4	50		
27	吊船碼鋼巴	UN-GB01	1	150		

名稱	單元組裝圖	制圖	付吉寧	2022.04.06	修改			
材料		復核	謝永林	2022.04.08	日期			
顏色	JMQ213457(三塗)	批准	胡哥		圖號	CW-604d(1)		


EG－DWG3


美特鋁質 有限公司
MIDI Aluminium Fabricator Ltd.

工程號	J853	地盤	延坪道住宅


圖號	層數	數量	總數	樓層	使用位置
CW－605	13	1	13	6F－15F,17F－21F	J853－SD－CW－4602A

節點圖見: CW－605(1)

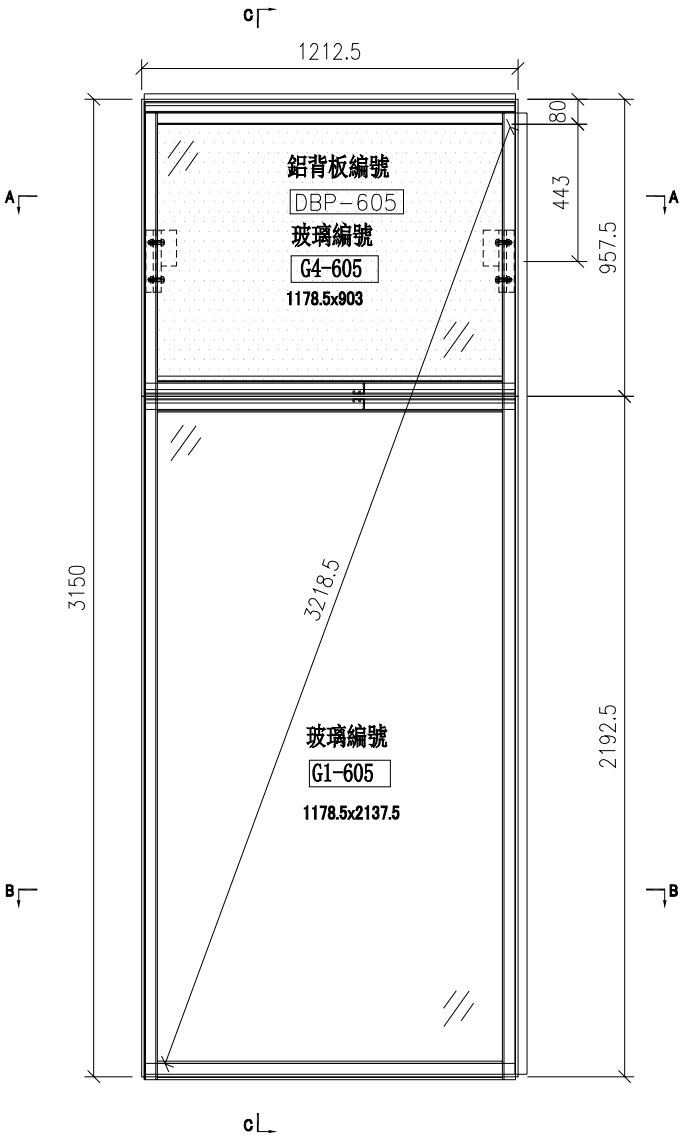


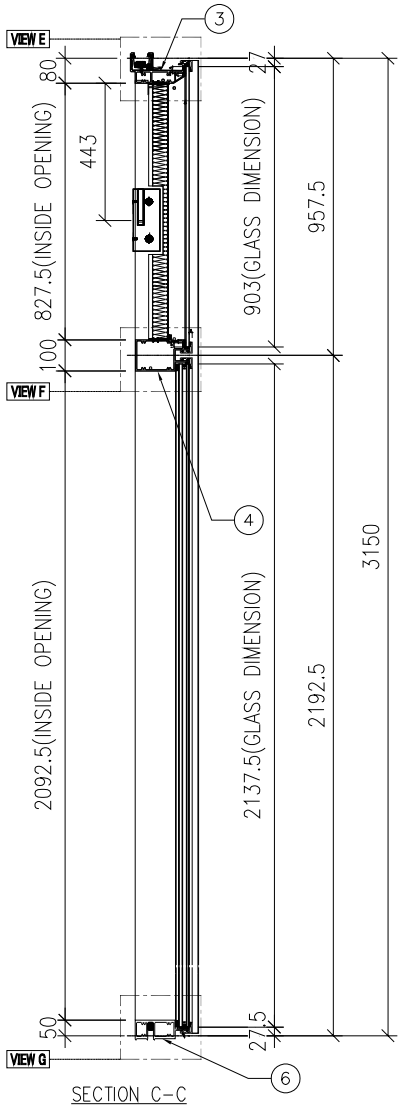

SECTION C－C

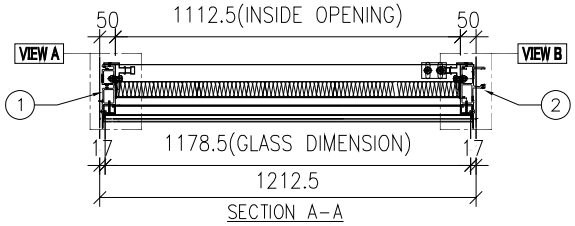

SECTION A－A

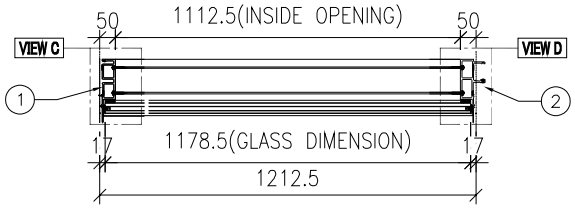

SECTION B－B


名稱	單元組裝圖	制圖	付吉寧	2022.04.06	修改			
材料		復核	謝永林	2022.04.08	日期			
顏色	JMQ213457(三塗)	批准	胡哥		圖號	CW－605		

EG－DWG3

美特鋁質 有限公司
MIDI Aluminium Fabricator Ltd.

大樣圖見: CW－605

工程號	J853	地盤	延坪道住宅

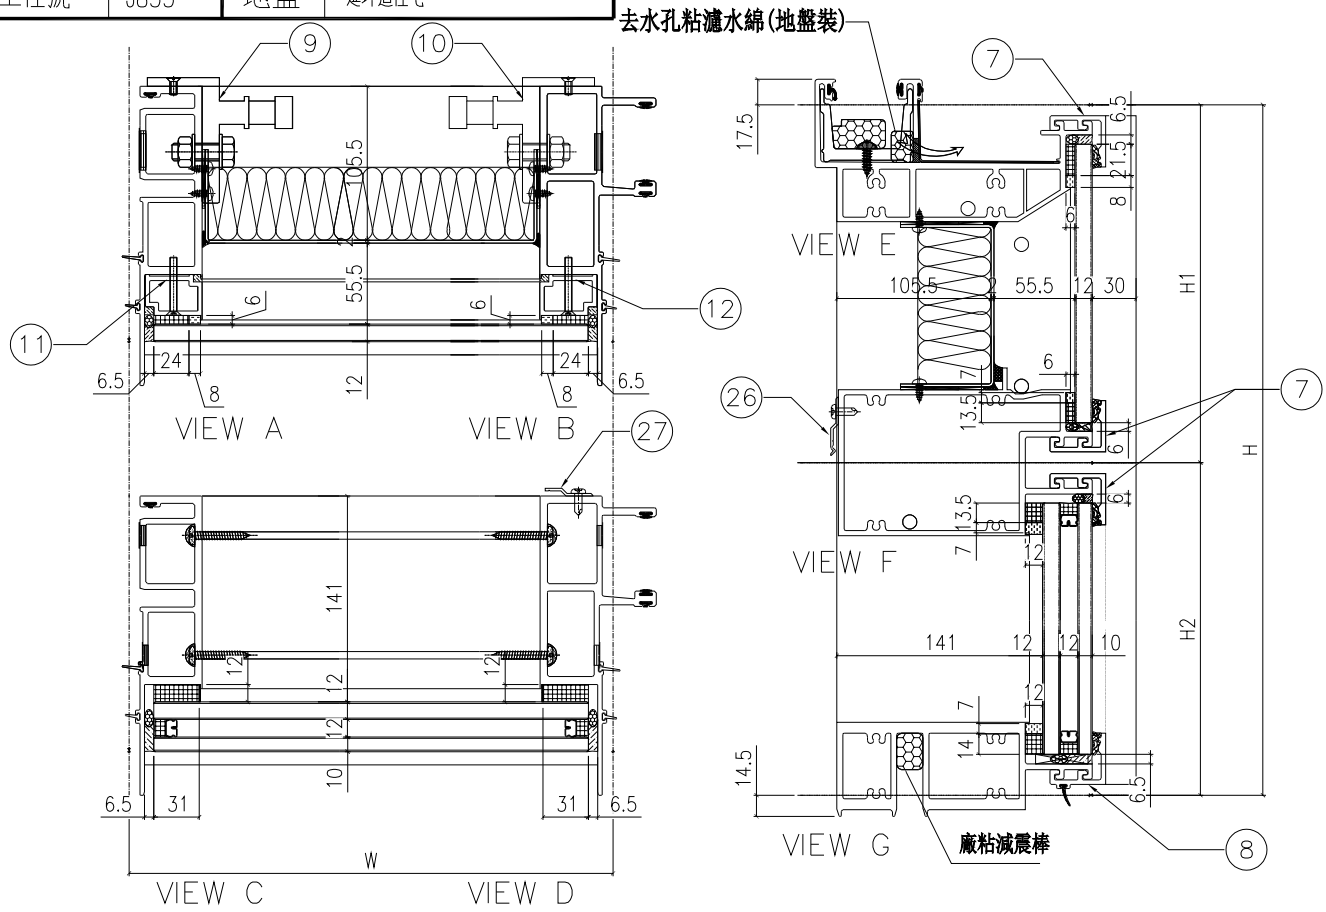

配件清單名稱	顏色	數量	備注
#10x5/8″圓頭鋼牙	A4-70	24	修背板用(300mmC/C)
#14x1-1/2″圓頭鋼牙	A4-70	24	修橫料
M5x40mm平頭機絲	A4-70	8	全梗玻璃骨用
M5x12mm平頭機絲	A4-70	4	固定掛碼到企料上
M12x40mm六角螺栓	A4-70	4	企料鋁碼用(配1螺母,1平介,1彈介)
3/16x3/4″圓頭機絲	A4-70	4	修擋水巴
#10x5/8″圓頭鋼牙	A4-70	18	修Z字碼(每個2料)
#10x5/8″圓頭鋼牙	A4-70	8	修Z字碼(橫料用)每個2料

分格W	分格H	分格H1	分格H2			
1212.5	3150	957.5	2192.5			
序號	名稱	加工圖號	數量	長度	備註	模號
1	梗母企	X85972-01	1	3157		X85972
2	梗公企	X85971-02	1	3157		X85971
3	頂橫	X85982-01-605	1	1230		X85982
4	雙梗中橫	X85983-01-605	1	1189.5		X85983
6	底橫	X85981-01-605	1	1189.5		X85981
7	扣蓋（頂）	X85989-01-605	3	1190.5		X85989
8	扣蓋（底）	X85988-01-605a	1	1190.5		X85988
9	掛碼	KM-GM01	1	200		X85998
10	掛碼	KM-GM02	1	200		X85998
11	梗玻骨(單玻)	X85991-01L	1	862.5		X85991
12	梗玻骨(單玻)	X85991-01R	1	862.5		X85991
26	Z字碼	UN-Z01	4	50		
27	Z字碼	UN-Z04	8	50		

名稱	單元組裝圖	制圖	付吉寧	2022.04.06	修改			
材料		復核	謝永林	2022.04.08	日期			
顏色	JMQ213457(三塗)	批准	胡哥		圖號	CW-605(1)		


EG－DWG3


美特鋁質 有限公司
MIDI Aluminium Fabricator Ltd.

工程號	J853	地盤	延坪道住宅


圖號	層數	數量	總數	樓層	使用位置
CW－605a	2	1	2	5F,25F	J853－SD－CW－4602A

節點圖見: CW－605a(1)

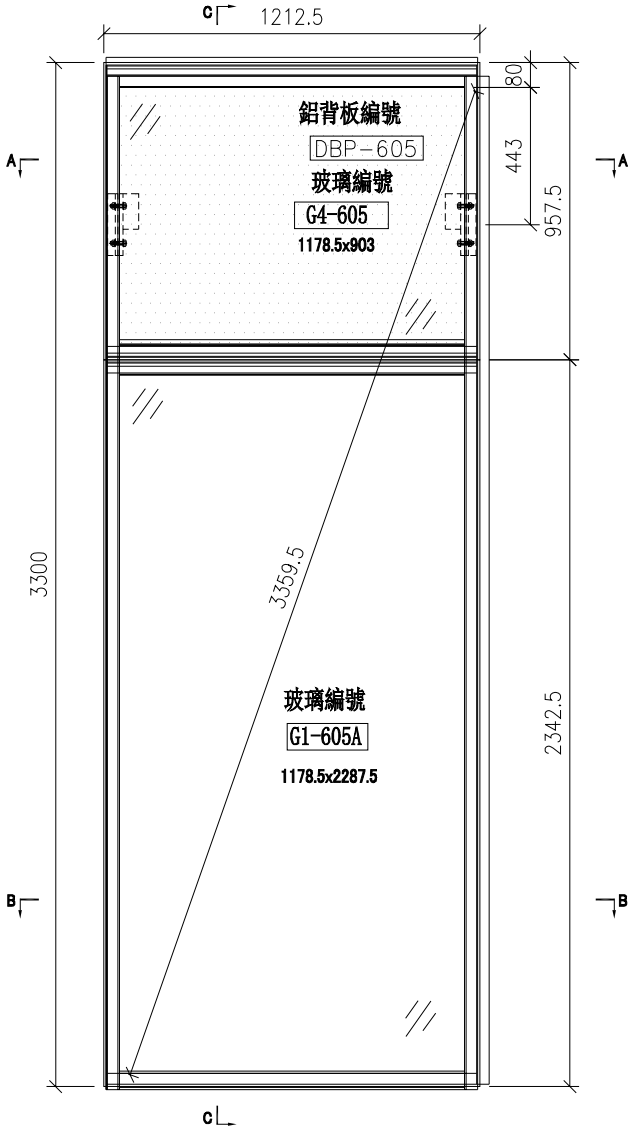


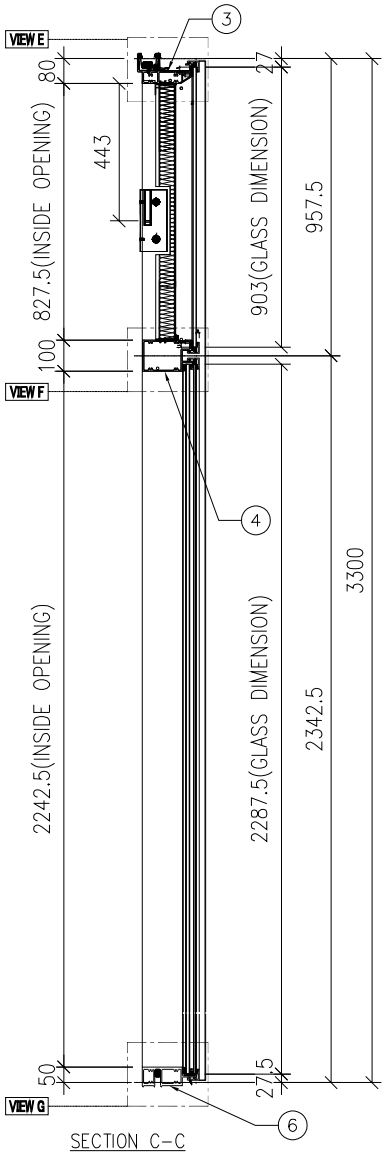

SECTION C－C

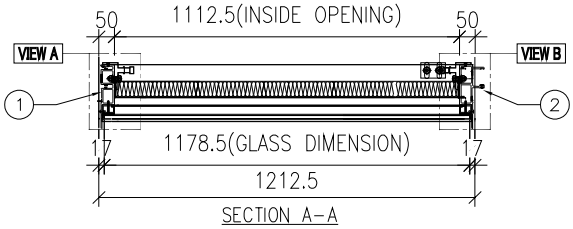

SECTION A－A

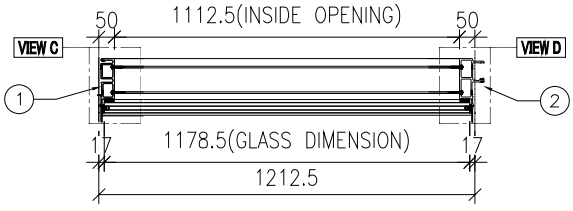

SECTION B－B


名稱	單元組裝圖	制圖	付吉寧	2022.04.06	修改			
材料		復核	謝永林	2022.04.08	日期			
顏色	JMQ213457(三塗)	批准	胡哥		圖號	CW－605a		

EG－DWG3

美特鋁質 有限公司
MIDI Aluminium Fabricator Ltd.

大樣圖見: CW－605a

工程號	J853	地盤	延坪道住宅

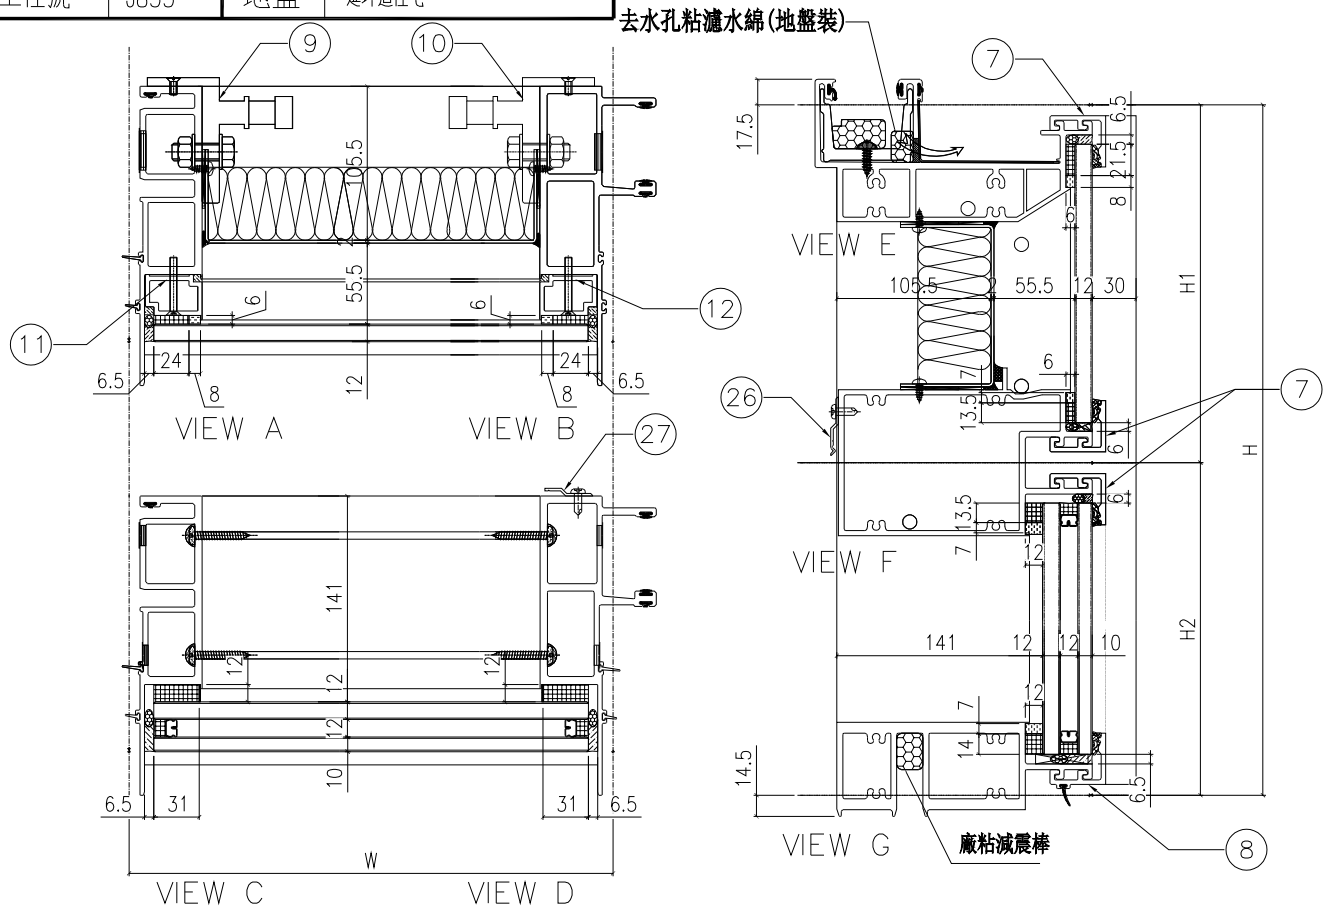

配件清單名稱	顏色	數量	備注
#10x5/8"圓頭鋼牙	A4-70	24	修背板川(300mmC/C)
#14x1-1/2"圓頭鋼牙	A4-70	24	修橫料
M5x40mm平頭機絲	A4-70	8	全梗玻璃骨用
M5x12mm平頭機絲	A4-70	4	固定掛碼到企料上
M12x40mm六角螺栓	A4-70	4	企料鋁碼用(配1螺母,1平介,1彈介)
3/16x3/4"圓頭機絲	A4-70	4	修擋水巴
#10x5/8"圓頭鋼牙	A4-70	18	修Z字碼(每個2料)
#10x5/8"圓頭鋼牙	A4-70	8	修Z字碼(橫料川)每個2料

分格W	分格H	分格H1	分格H2			
1212.5	3300	957.5	2342.5			
序號	名稱	加工圖號	數量	長度	備註	模號
1	梗母企	X85972-01a	1	3307		X85972
2	梗公企	X85971-02a	1	3307		X85971
3	頂橫	X85982-01-605	1	1230		X85982
4	雙梗中橫	X85983-01-605	1	1189.5		X85983
6	底橫	X85981-01-605	1	1189.5		X85981
7	扣蓋（頂）	X85989-01-605	3	1190.5		X85989
8	扣蓋（底）	X85988-01-605a	1	1190.5		X85988
9	掛碼	KM-GM01	1	200		X85998
10	掛碼	KM-GM02	1	200		X85998
11	梗玻骨(單玻)	X85991-01L	1	862.5		X85991
12	梗玻骨(單玻)	X85991-01R	1	862.5		X85991
26	Z字碼	UN-Z01	4	50		
27	Z字碼	UN-Z04	8	50		

名稱	單元組裝圖	制圖	付吉寧	2022.04.06	修改			
材料		復核	謝永林	2022.04.08	日期			
顏色	JMQ213457(三塗)	批准	胡哥		圖號	CW-605a(1)		


EG-DWG3


美特鋁質 有限公司
MIDI Aluminium Fabricator Ltd.

工程號	J853	地盤	延坪道住宅


圖號	層數	數量	總數	樓層	使用位置
CW-605b	1	1	1	23F	J853-SD-CW-4602A

節點圖見: CW-605b(1)

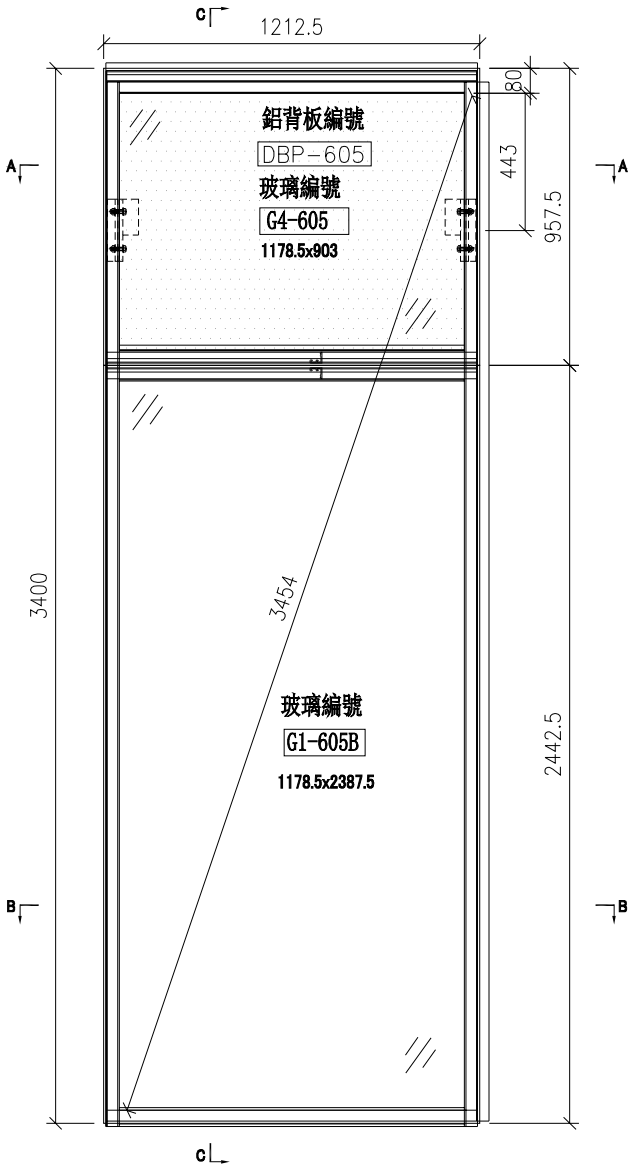


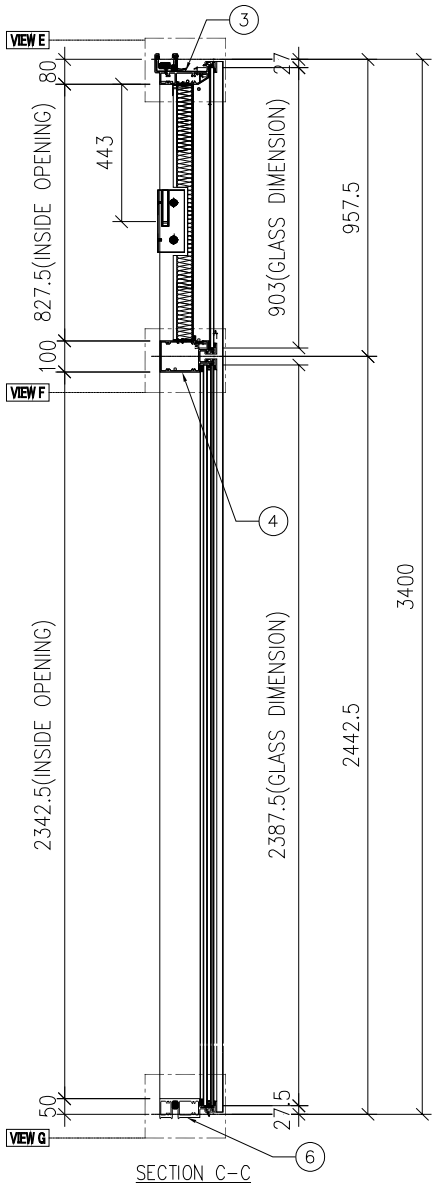

SECTION C-C

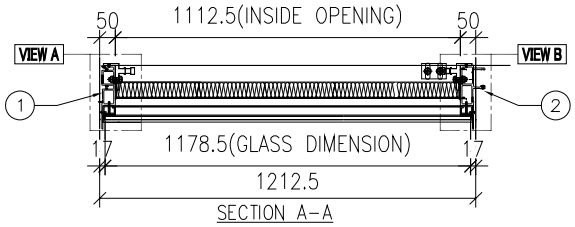

SECTION A-A

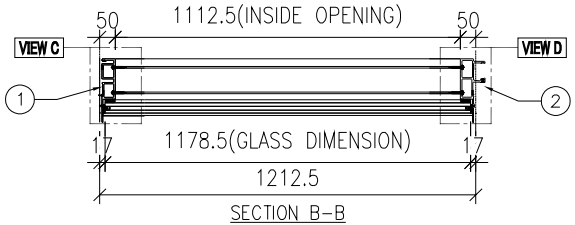

SECTION B-B


名稱	單元組裝圖	制圖	付吉寧	2022.04.06	修改			
材料		復核	謝永林	2022.04.08	日期			
顏色	JMQ213457(三塗)	批准	胡哥		圖號	CW-605b		

EG—DWG3

美特鋁質 有限公司
MIDI Aluminium Fabricator Ltd.

大樣圖見: CW—605b

工程號	J853	地盤	延坪道住宅

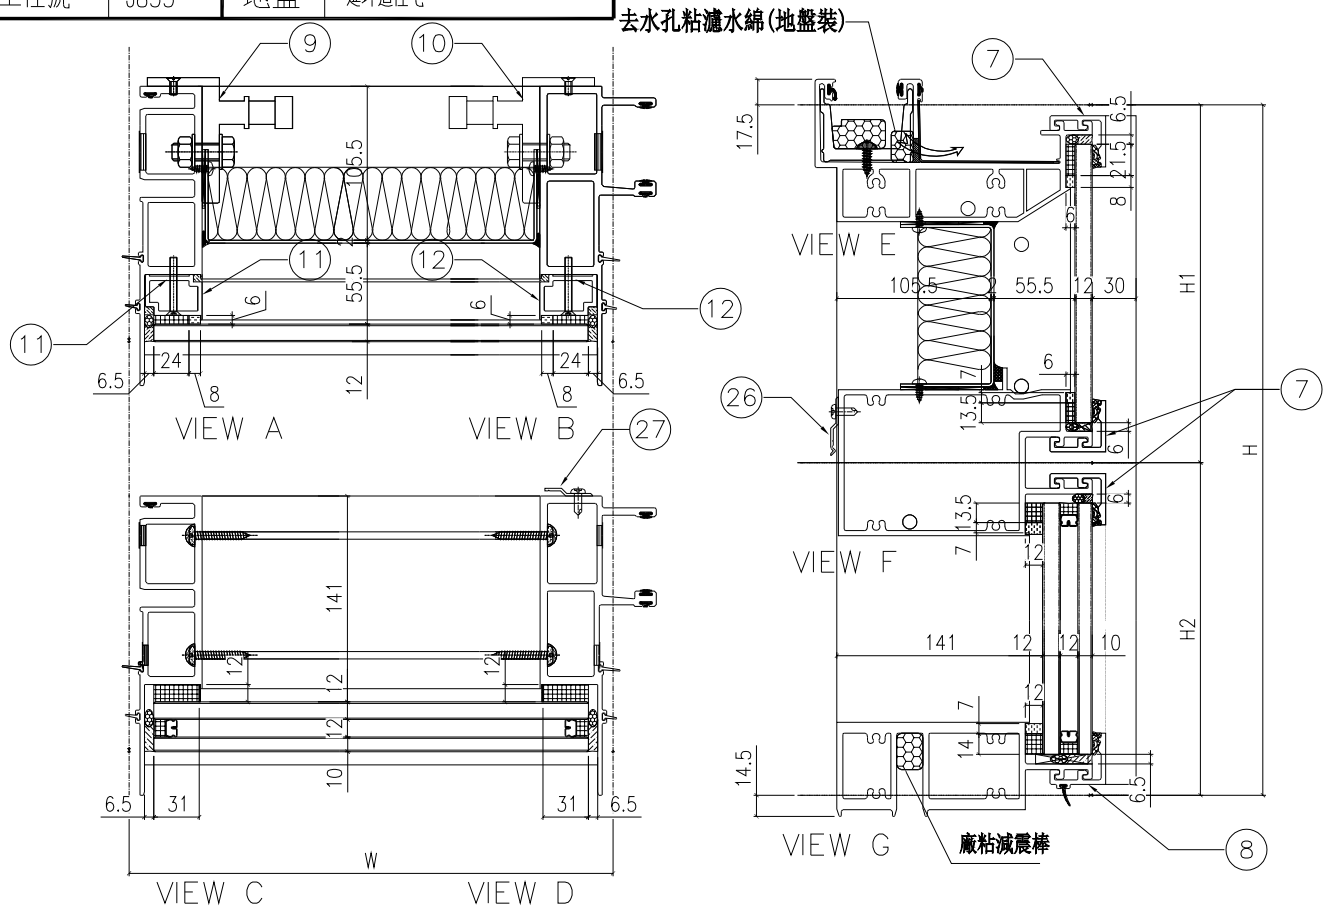

配件清單名稱	顏色	數量	備注
#10x5/8"圓頭鋼牙	A4-70	24	修背板川(300mmC/C)
#14x1-1/2"圓頭鋼牙	A4-70	24	修橫料
M5x40mm平頭機絲	A4-70	8	全梗玻璃骨用
M5x12mm平頭機絲	A4-70	4	固定掛碼到企料上
M12x40mm六角螺栓	A4-70	4	企料鋁碼用(配1螺母,1平介,1彈介)
3/16x3/4"圓頭機絲	A4-70	4	修擋水巴
#10x5/8"圓頭鋼牙	A4-70	18	修Z字碼(每個2料)
#10x5/8"圓頭鋼牙	A4-70	8	修Z字碼(橫料川)每個2料

分格W	分格H	分格H1	分格H2			
1212.5	3400	957.5	2442.5			

序號	名稱	加工圖號	數量	長度	備註	模號
1	梗母企	X85972-01b	1	3107		X85972
2	梗公企	X85971-02b	1	3107		X85971
3	頂橫	X85982-01-605	1	1230		X85982
4	雙梗小橫	X85983-01-605	1	1189.5		X85983
6	底橫	X85981-01-605	1	1189.5		X85981
7	扣蓋(頂)	X85989-01-605	3	1190.5		X85989
8	扣蓋(底)	X85988-01-605a	1	1190.5		X85988
9	掛碼	KM-GM01	1	200		X85998
10	掛碼	KM-GM02	1	200		X85998
11	梗玻骨(單玻)	X85991-01L	1	862.5		X85991
12	梗玻骨(單玻)	X85991-01R	1	862.5		X85991
26	Z字碼	UN-Z01	4	50		
27	Z字碼	UN-Z04	8	50		

名稱	單元組裝圖	制圖	付吉寧	2022.04.06	修改			
材料		復核	謝永林	2022.04.08	日期			
顏色	JMQ213457(三塗)	批准	胡哥		圖號	CW-605b(1)		


EG－DWG3


美特鋁質 有限公司
MIDI Aluminium Fabricator Ltd.

工程號	J853	地盤	延坪道住宅


圖號	層數	數量	總數	樓層	使用位置
CW－605c	1	1	1	16F	J853－SD－CW－4602A

節點圖見: CW－605c(1)

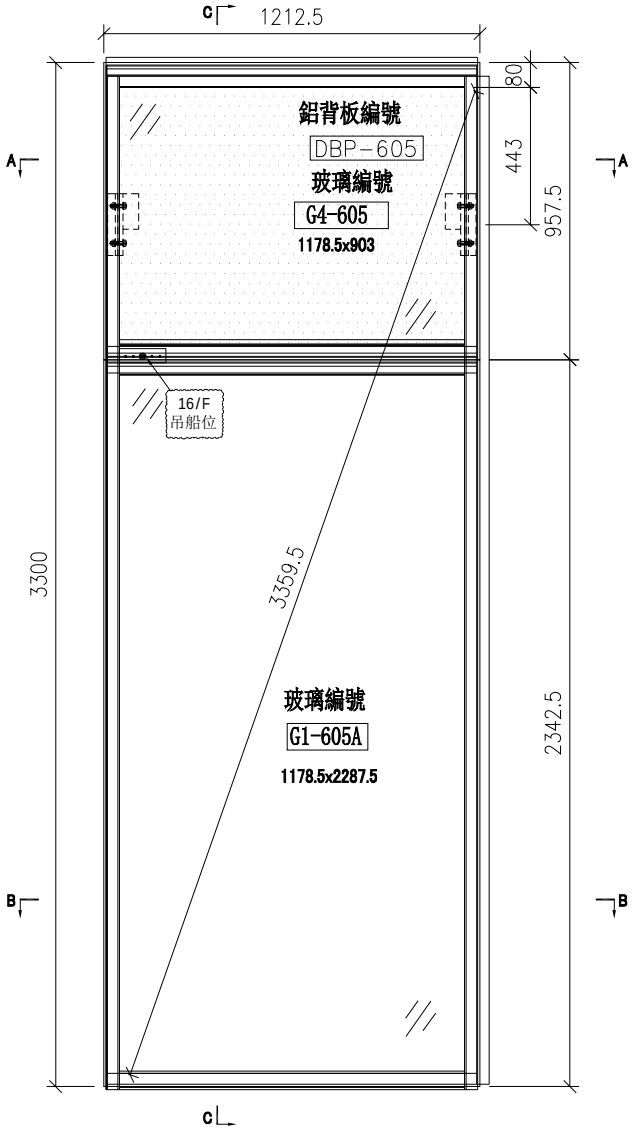


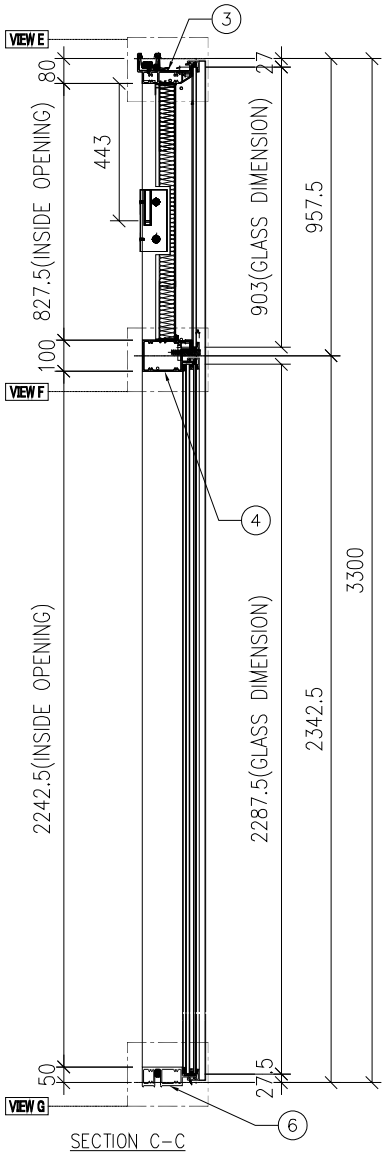

SECTION C－C

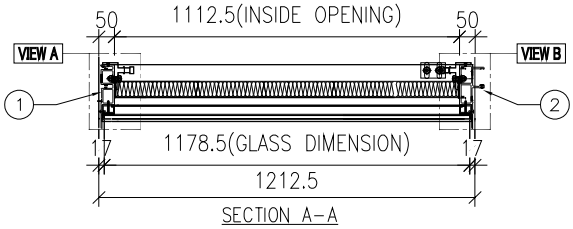

SECTION A－A

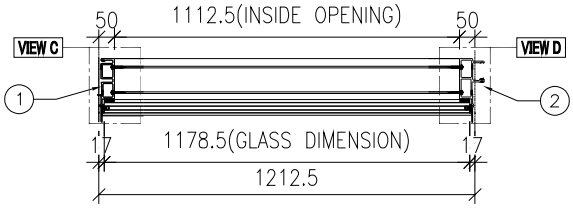

SECTION B－B


名稱	單元組裝圖	制圖	付吉寧	2022.04.06	修改			
材料		復核	謝永林	2022.04.08	日期			
顏色	JMQ213457(三塗)	批准	胡哥		圖號	CW－605c		

EG-DWG3

美特鋁質 有限公司
MIDI Aluminium Fabricator Ltd.

大樣圖見: CW-605c

工程號	J853	地盤	延坪道住宅

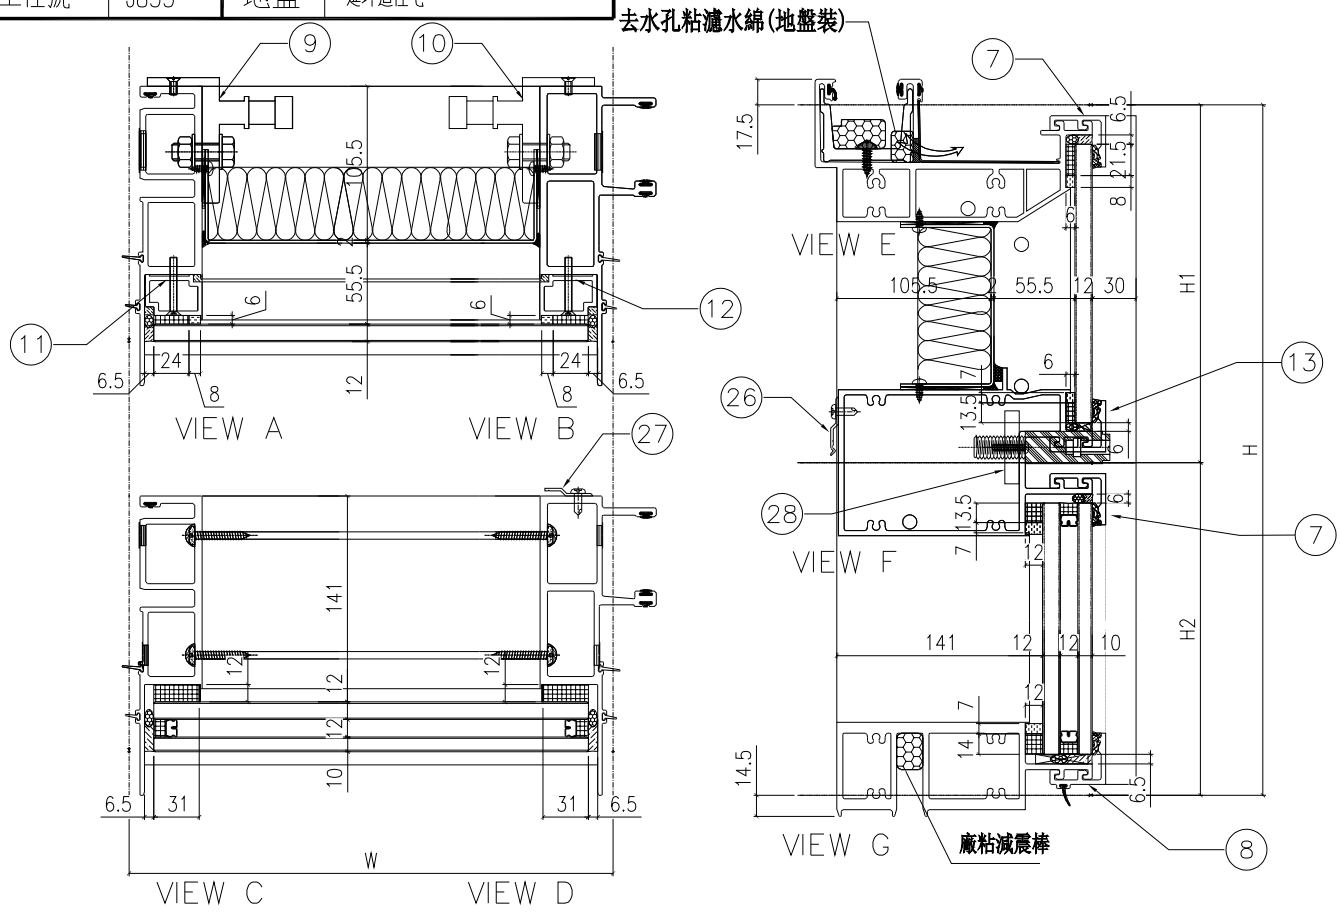

配件清單名稱	顏色	數量	備注
#10x5/8"圓頭鋼牙	A4-70	24	修背板用(300mmC/C)
#14x1-1/2"圓頭鋼牙	A4-70	24	修橫料
M5x40mm平頭機絲	A4-70	8	企梗玻璃骨用
M5x12mm平頭機絲	A4-70	4	固定掛碼到企料上
M12x40mm六角螺栓	A4-70	4	企料鋁碼用(配1螺母,1平介,1彈介)
3/16x3/4"圓頭機絲	A4-70	4	修擋水巴
#10x5/8"圓頭鋼牙	A4-70	18	修Z字碼(每個2料)
#10x5/8"圓頭鋼牙	A4-70	8	修Z字碼(橫料用)每個2料
M5x23mm圓頭機絲	A4-70	4	固定吊船碼鋼巴用

分格W	分格H	分格H1	分格H2			
1212.5	3300	957.5	2342.5			
序號	名稱	加工圖號	數量	長度	備註	模號
1	梗母企	X85972-01a	1	3307		X85972
2	梗公企	X85971-02a	1	3307		X85971
3	頂橫	X85982-01-605	1	1230		X85982
4	雙梗中橫	X85983-01-605dL	1	1189.5		X85983
6	底橫	X85981-01-605	1	1189.5		X85981
7	扣蓋（頂）	X85989-01-605	2	1190.5		X85989
8	扣蓋（底）	X85988-01-605a	1	1190.5		X85988
9	掛碼	KM-GM01	1	200		X85998
10	掛碼	KM-GM02	1	200		X85998
11	梗玻骨(單玻)	X85991-01L	1	862.5		X85991
12	梗玻骨(單玻)	X85991-01R	1	862.5		X85991
13	扣蓋（吊船）	X85989-01-605dL	1	1190.5		X85989
26	Z字碼	UN-Z01	4	50		
27	Z字碼	UN-Z04	8	50		
28	吊船碼鋼巴	UN-GB01	1	150		

名稱	單元組裝圖	制圖	付吉寧	2022.04.06	修改			
材料		復核	謝永林	2022.04.08	日期			
顏色	JMQ213457(三塗)	批准	胡哥		圖號	CW-605c(1)		


EG－DWG3


美特鋁質 有限公司
MIDI Aluminium Fabricator Ltd.

工程號	J853	地盤	延坪道住宅


圖號	層數	數量	總數	樓層	使用位置
CW－605d	1	1	1	22F	J853－SD－CW－4602A

節點圖見: CW－605d(1)

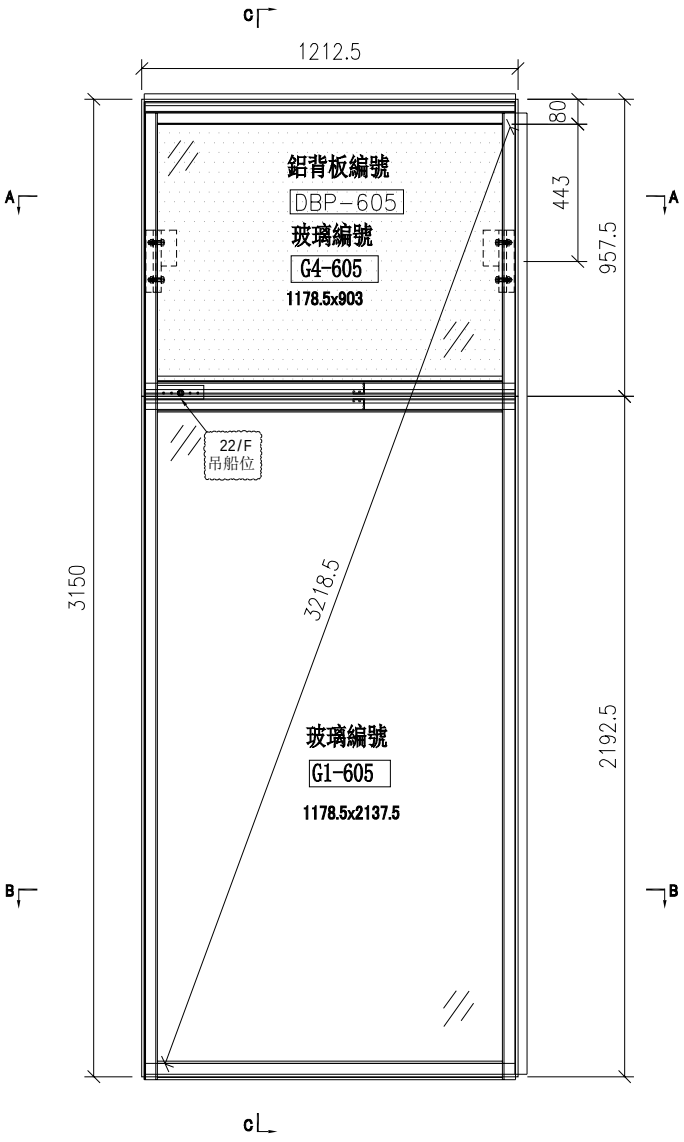


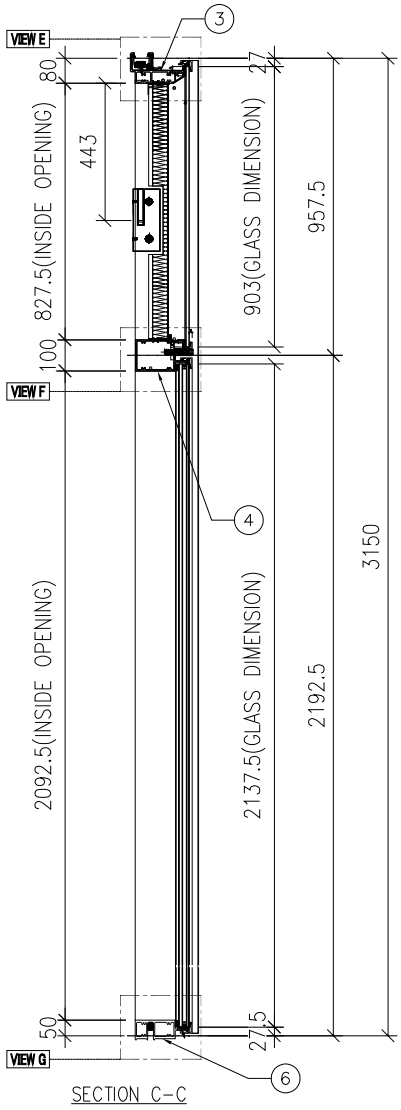

SECTION C－C

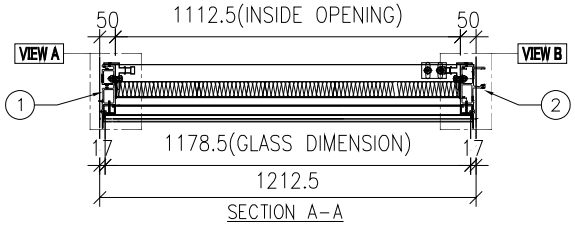

SECTION A－A

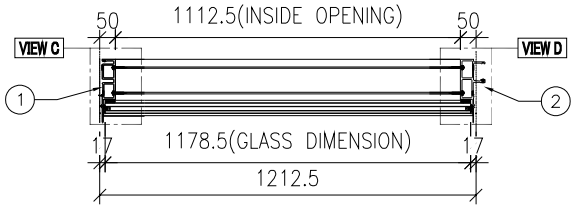

SECTION B－B


名稱	單元組裝圖	制圖	付吉寧	2022.04.06	修改			
材料		復核	謝永林	2022.04.08	日期			
顏色	JMQ213457(三塗)	批准	胡哥		圖號	CW－605d		

EG-DWG3

美特鋁質 有限公司
MIDI Aluminium Fabricator Ltd.

大樣圖見: CW-605d

工程號	J853	地盤	延坪道住宅

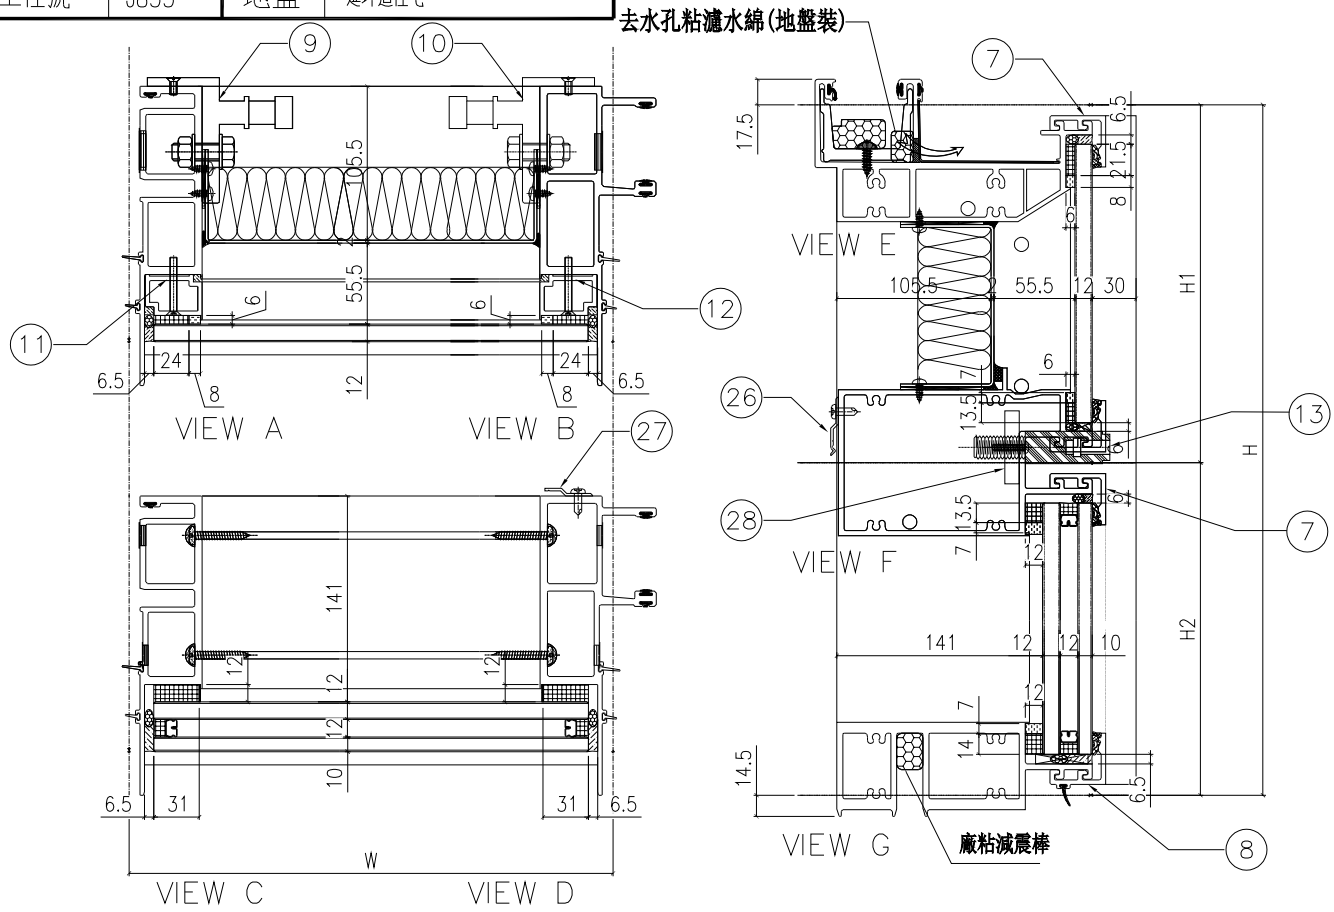

配件清單名稱	顏色	數量	備注
#10x5/8"圓頭鋼牙	A4-70	24	修背板用(300mmC/C)
#14x1-1/2"圓頭鋼牙	A4-70	24	修橫料
M5x40mm半頭機絲	A4-70	8	全梗玻璃骨用
M5x12mm平頭機絲	A4-70	4	固定掛碼到企料上
M12x40mm六角螺栓	A4-70	4	企料鋁碼用(配1螺母,1平介,1彈介)
3/16x3/4"圓頭機絲	A4-70	4	修擋水巴
#10x5/8"圓頭鋼牙	A4-70	18	修Z字碼(每個2料)
#10x5/8"圓頭鋼牙	A4-70	8	修Z字碼(橫料用)每個2料
M5x23mm圓頭機絲	A4-70	4	固定吊船碼鋼巴用

分格W	分格H	分格H1	分格H2			
1212.5	3150	957.5	2192.5			
序號	名稱	加工圖號	數量	長度	備註	模號
1	梗母企	X85972-01	1	3157		X85972
2	梗公企	X85971-02	1	3157		X85971
3	頂橫	X85982-01-605	1	1230		X85982
4	雙梗中橫	X85983-01-605dL	1	1189.5		X85983
6	底橫	X85981-01-605	1	1189.5		X85981
7	扣蓋（頂）	X85989-01-605	2	1190.5		X85989
8	扣蓋（底）	X85988-01-605a	1	1190.5		X85988
9	掛碼	KM-GM01	1	200		X85998
10	掛碼	KM-GM02	1	200		X85998
11	梗玻骨(單玻)	X85991-01L	1	862.5		X85991
12	梗玻骨(單玻)	X85991-01R	1	862.5		X85991
13	扣蓋（吊船）	X85989-01-605dL	1	1190.5		X85989
26	Z字碼	UN-Z01	4	50		
27	Z字碼	UN-Z04	8	50		
28	吊船碼鋼巴	UN-GB01	1	150		

名稱	單元組裝圖	制圖	付吉寧	2022.04.06	修改			
材料		復核	謝永林	2022.04.08	日期			
顏色	JMQ213457(三塗)	批准	胡哥		圖號	CW-605d(1)		


EG－DWG3


美特鋁質 有限公司
MIDI Aluminium Fabricator Ltd.

工程號	J853	地盤	延坪道住宅


圖號	層數	數量	總數	樓層	使用位置
CW－606	13	1	13	6F－15F,17F－21F	J853－SD－CW－4602A

節點圖見: CW－606(1)

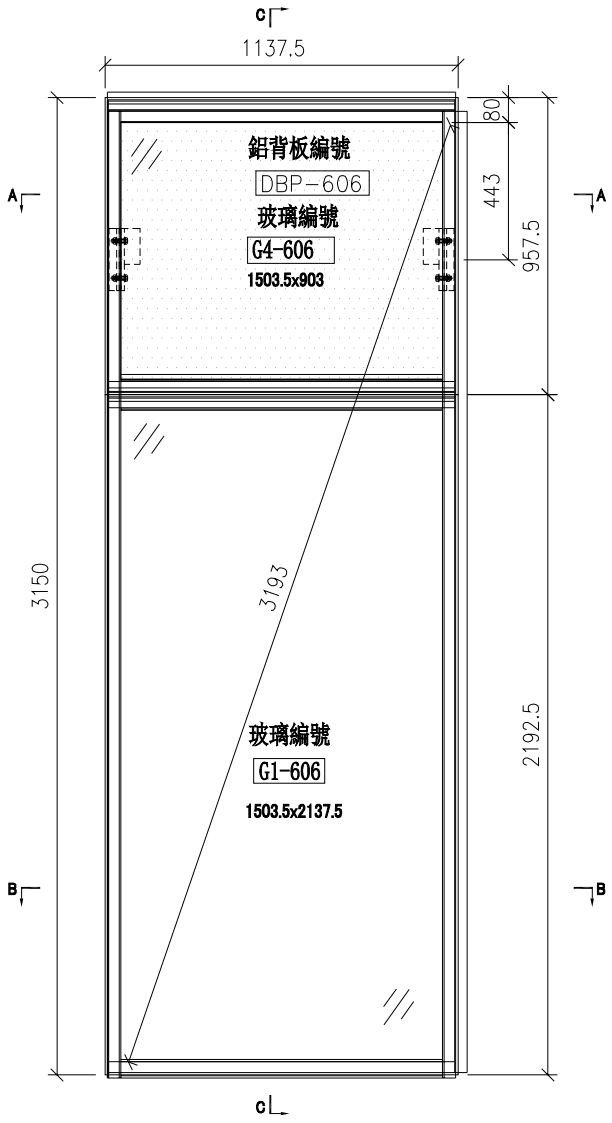


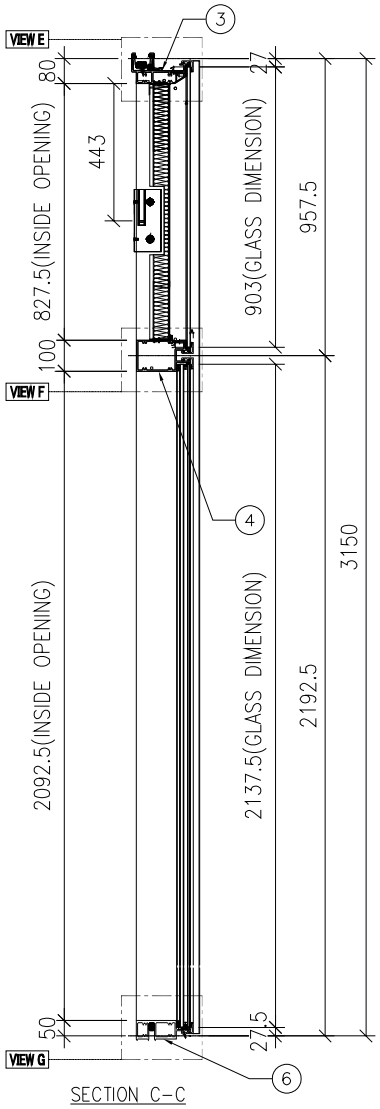

SECTION C－C

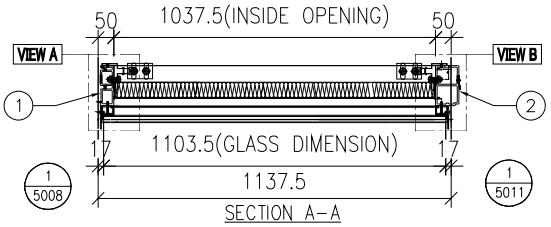

SECTION A－A

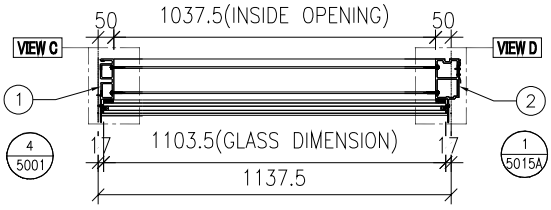

SECTION B－B


名稱	單元組裝圖	制圖	付吉寧	2022.04.06	修改			
材料		復核	謝永林	2022.04.08	日期			
顏色	JMQ213457(三塗)	批准	胡哥		圖號	CW－606		

EG－DWG3

美特鋁質 有限公司
MIDI Aluminium Fabricator Ltd.

大樣圖見: CW－606

工程號	J853	地盤	延坪道住宅

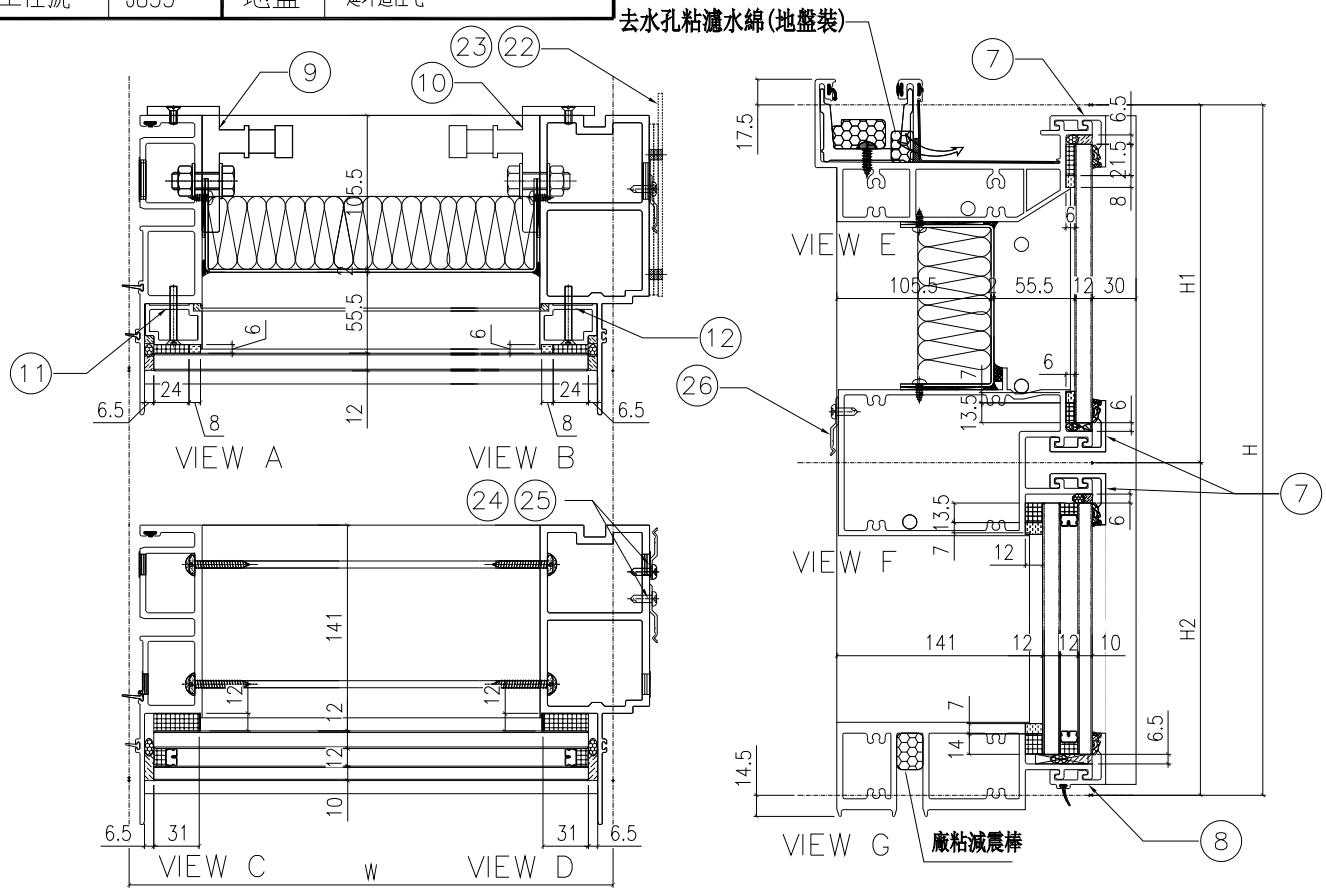

配件清單名稱	顏色	數量	備注
#10x5/8"圓頭鋼牙	A4-70	24	修背板用(300mmC/C)
#14x1-1/2"圓頭鋼牙	A4-70	24	修橫料
M5x40mm平頭機絲	A4-70	8	全梗玻璃骨用
M5x12mm平頭機絲	A4-70	4	固定掛碼到企料上
M12x40mm六角螺栓	A4-70	4	企料鋁碼用(配1螺母,1平介,1彈介)
3/16x3/4"圓頭機絲	A4-70	4	修擋水巴
#10x5/8"圓頭鋼牙	A4-70	16	修Z字碼(每個2料)
#10x5/8"圓頭鋼牙	A4-70	11	修雙拼Z字碼(300mm c/c)
#10x5/8"圓頭鋼牙	A4-70	6	修Z字碼(橫料用)每個2料

分格W	分格H	分格H1	分格H2			
1137.5	3150	957.5	2192.5			

序號	名稱	加工圖號	數量	長度	備註	模號
1	梗母企	X85972-01	1	3157		X85972
2	梗邊企	X85975-01R	1	3157		X85975
3	頂橫	X85982-01L-606	1	1155		X85982
4	雙梗中橫	X85983-01-606	1	1114.5		X85983
6	底橫	X85981-01-606	1	1114.5		X85981
7	扣蓋（頂）	X85989-01-606	3	1115.5		X85989
8	扣蓋（底）	X85988-01-606a	1	1115.5		X85988
9	掛碼	KM-GM01	1	200		X85998
10	掛碼	KM-GM02	1	200		X85998
11	梗玻骨(單玻)	X85991-01L	1	862.5		X85991
12	梗玻骨(單玻)	X85991-01R	1	862.5		X85991
22	擋水巴	SS-04	2	117		3mm鋁板
23	擋水巴	SS-05	1	172		3mm鋁板
24	Z字碼	UN-Z02	8	50		
25	Z字碼	UN-Z03-01	1	2990		
26	Z字碼	UN-Z01	3	50		

名稱	單元組裝圖	制圖	付吉寧	2022.04.06	修改			
材料		復核	謝永林	2022.04.08	日期			
顏色	JMQ213457(三塗)	批准	胡哥		圖號	CW-606(1)		


EG－DWG3


美特鋁質 有限公司
MIDI Aluminium Fabricator Ltd.

工程號	J853	地盤	延坪道住宅


圖號	層數	數量	總數	樓層	使用位置
CW－606a	2	1	2	5F,25F	J853－SD－CW－4602A

節點圖見: CW－606a(1)

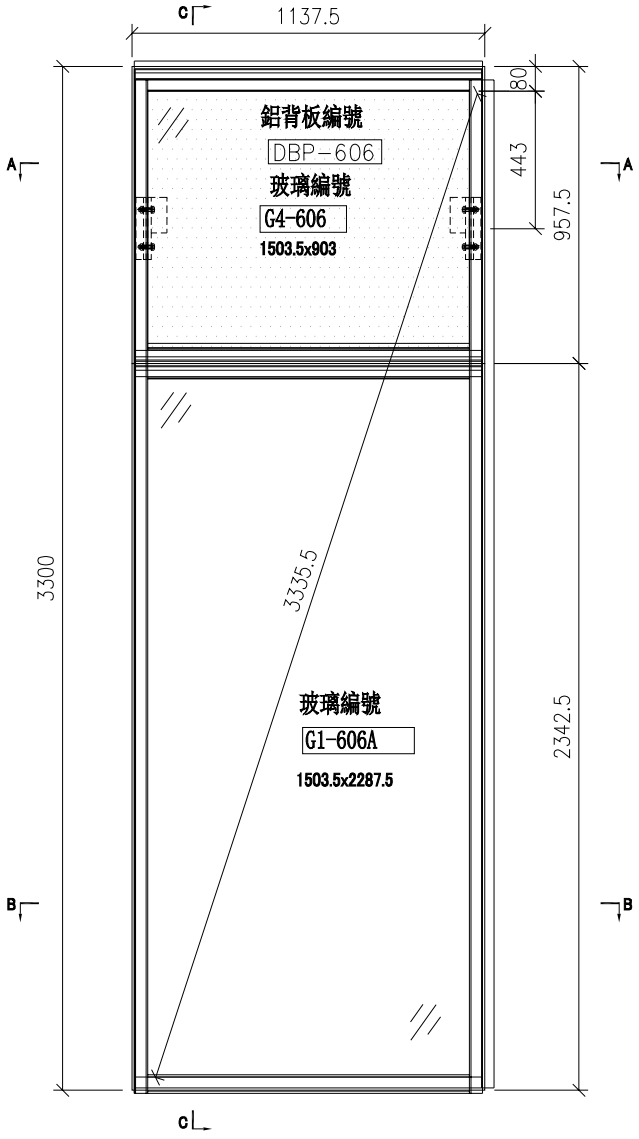


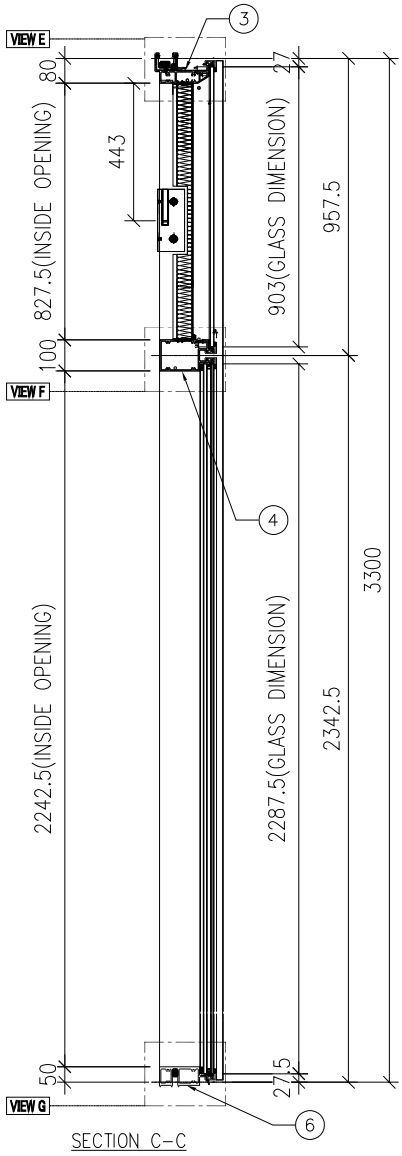

SECTION C－C

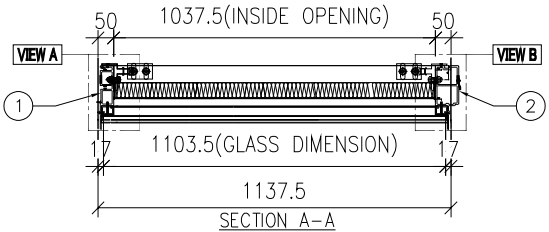

SECTION A－A

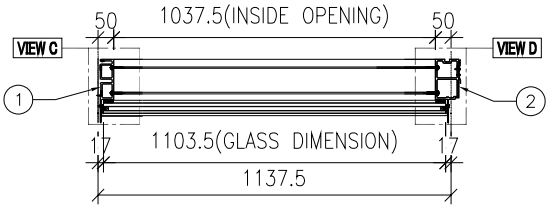

SECTION B－B


名稱	單元組裝圖	制圖	付吉寧	2022.04.06	修改			
材料		復核	謝永林	2022.04.08	日期			
顏色	JMQ213457(三塗)	批准	胡哥		圖號	CW－606a		

EG—DWG3

美特鋁質 有限公司
MIDI Aluminium Fabricator Ltd.

大樣圖見: CW—606a

工程號	J853	地盤	延坪道住宅

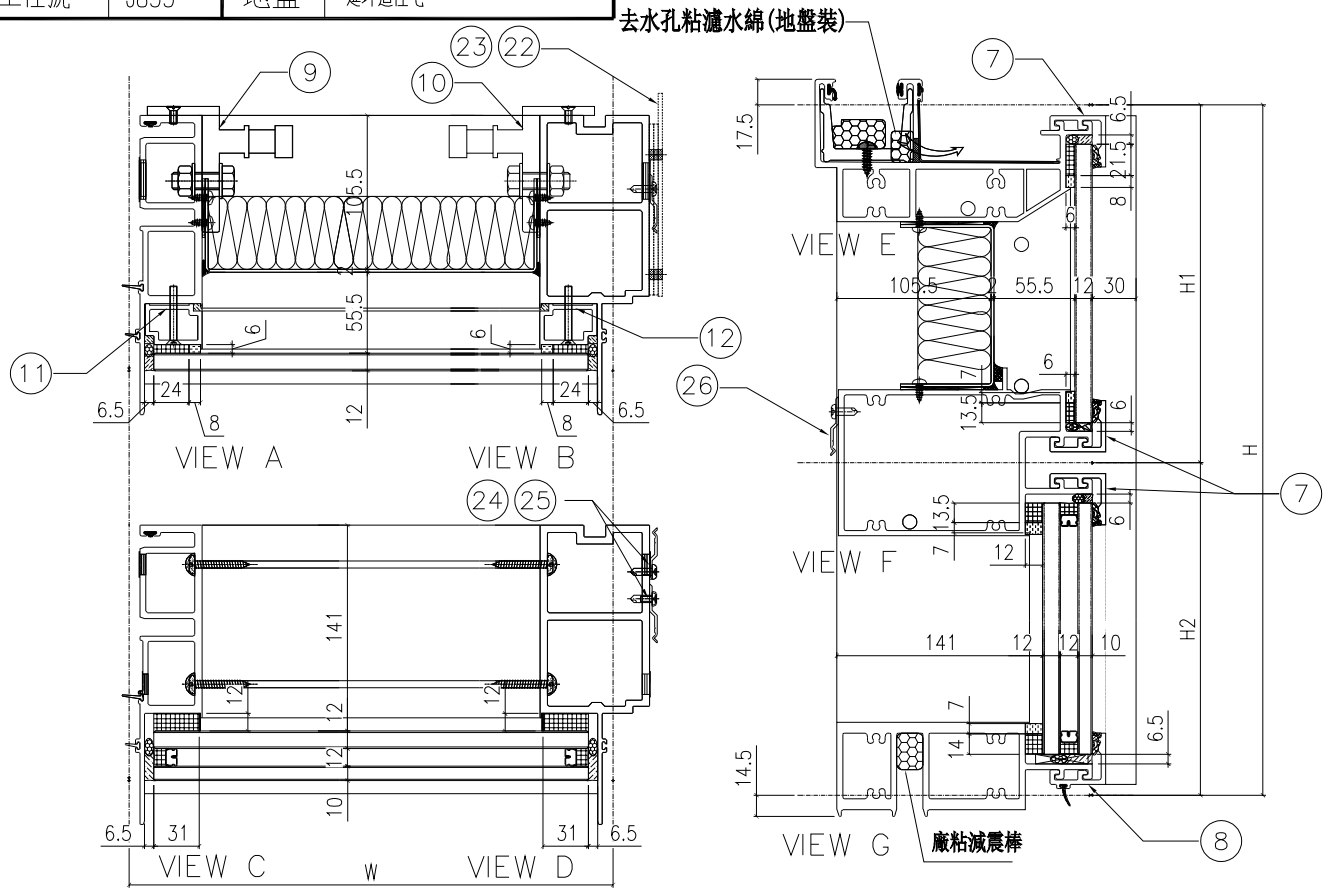

配件清單名稱	顏色	數量	備注
#10x5/8"圓頭鋼牙	A4-70	24	修背板用(300mmC/C)
#14x1-1/2"圓頭鋼牙	A4-70	24	修橫料
M5x40mm平頭機絲	A4-70	8	全梗玻璃骨用
M5x12mm半頭機絲	A4-70	4	固定掛碼到企料上
M12x40mm六角螺栓	A4-70	4	企料鋁碼用(配1螺母,1平介,1彈介)
3/16x3/4"圓頭機絲	A4-70	4	修擋水巴
#10x5/8"圓頭鋼牙	A4-70	18	修Z字碼(每個2料)
#10x5/8"圓頭鋼牙	A4-70	11	修雙拼Z字碼(300mm c/c)
#10x5/8"圓頭鋼牙	A4-70	6	修Z字碼(橫料用)每個2料

分格W	分格H	分格H1	分格H2			
1137.5	3300	957.5	2342.5			

序號	名稱	加工圖號	數量	長度	備註	模號
1	梗母企	X85972-01a	1	3307		X85972
2	梗邊企	X85975-01aR	1	3307		X85975
3	頂橫	X85982-01L-606	1	1155		X85982
4	雙梗中橫	X85983-01-606	1	1114.5		X85983
6	底橫	X85981-01-606	1	1114.5		X85981
7	扣蓋（頂）	X85989-01-606	3	1115.5		X85989
8	扣蓋（底）	X85988-01-606a	1	1115.5		X85988
9	掛碼	KM-GM01	1	200		X85998
10	掛碼	KM-GM02	1	200		X85998
11	梗玻骨(單玻)	X85991-01L	1	862.5		X85991
12	梗玻骨(單玻)	X85991-01R	1	862.5		X85991
22	擋水巴	SS-04	2	112		3mm鋁板
23	擋水巴	SS-05	1	139		3mm鋁板
24	Z字碼	UN-Z02	9	50		
25	Z字碼	UN-Z03-02	1	3140		
26	Z字碼	UN-Z01	3	50		

名稱	單元組裝圖	制圖	付吉寧	2022.04.06	修改			
材料		復核	謝永林	2022.04.08	日期			
顏色	JMQ213457(三塗)	批准	胡哥		圖號	CW-606a(1)		


EG-DWG3


美特鋁質 有限公司
MIDI Aluminium Fabricator Ltd.

圖號	層數	數量	總數	樓層	使用位置
CW-606b	1	1	1	23F	J853-SD-CW-4602A


節點圖見: CW-606b(1)

工程號	J853	地盤	延坪道住宅

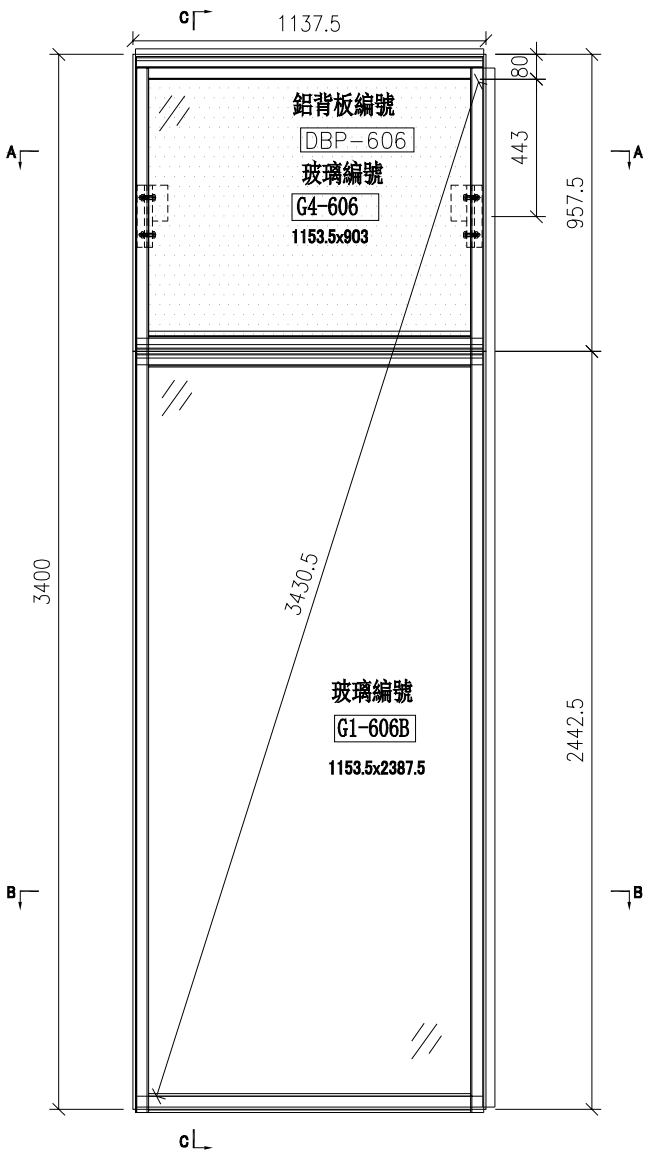


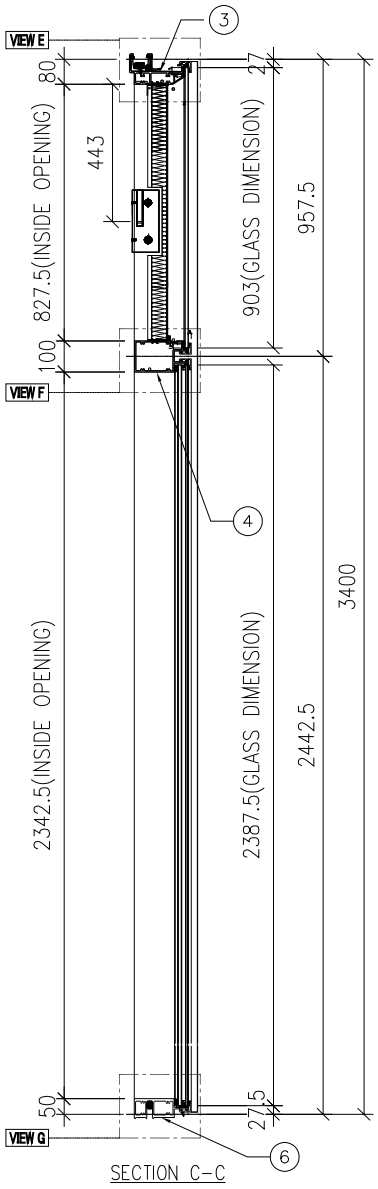

SECTION C-C

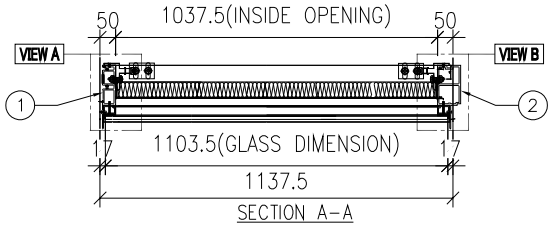

SECTION A-A

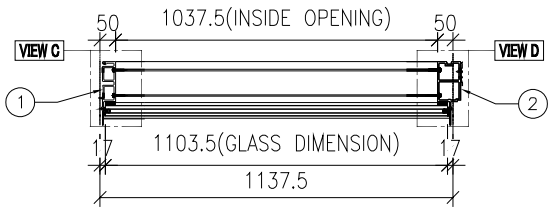

SECTION B-B

名稱	單元組裝圖	制圖	付吉寧	2022.04.06	修改			
材料		復核	謝永林	2022.04.08	日期			
顏色	JMQ213457(三塗)	批准	胡哥		圖號	CW-606b		


EG-DWG3


美特鋁質 有限公司
MIDI Aluminium Fabricator Ltd.

圖號	層數	數量	總數	樓層	使用位置
CW-606c	1	1	1	16F	J853-SD-CW-4602A


節點圖見: CW-606c(1)

工程號	J853	地盤	延坪道住宅

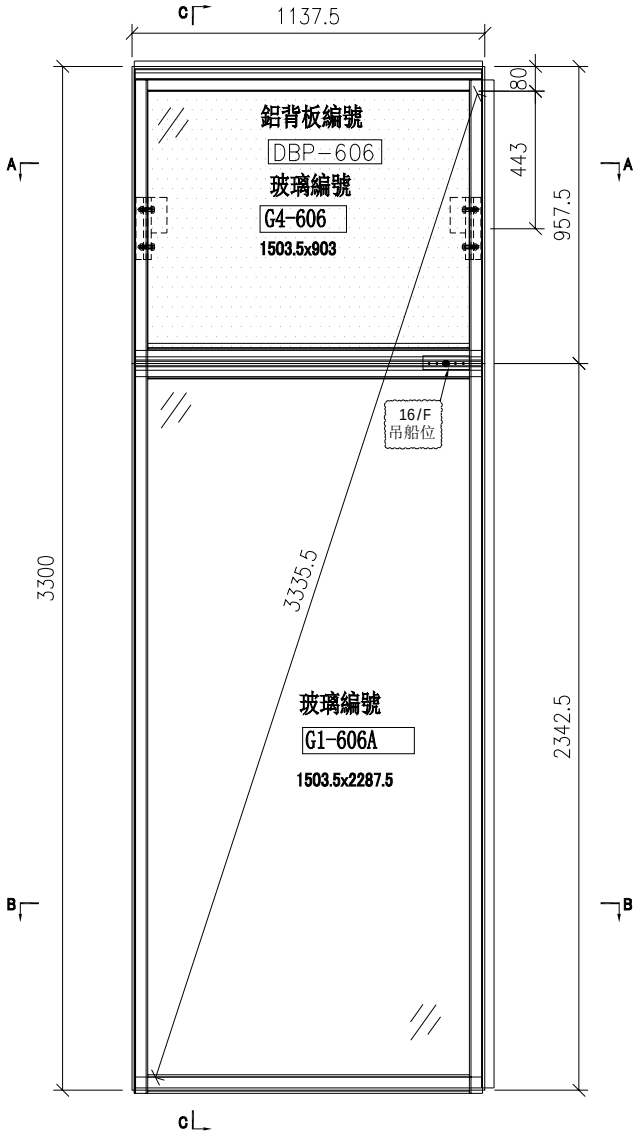


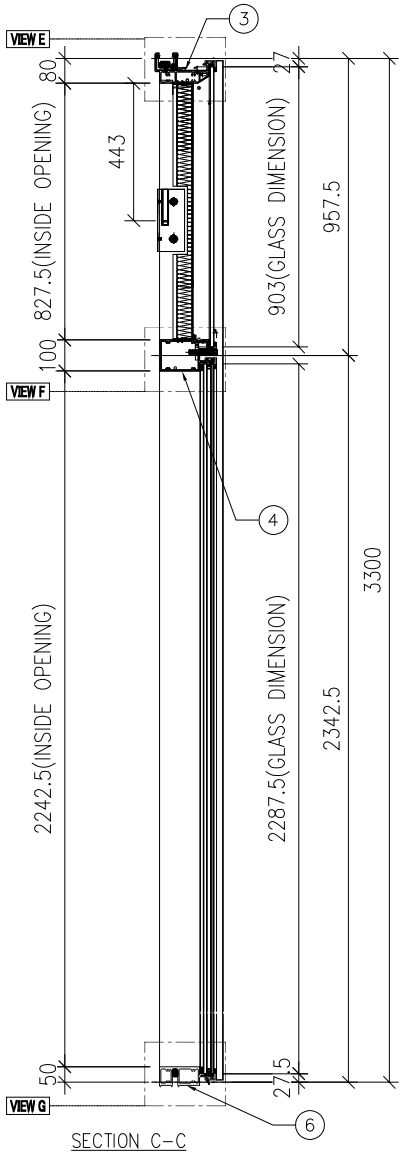

SECTION C-C

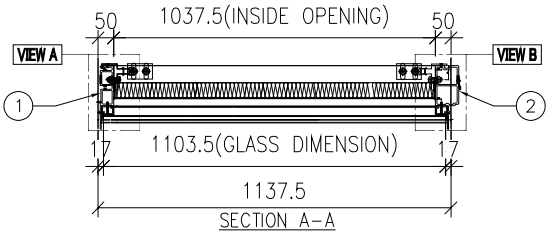

SECTION A-A

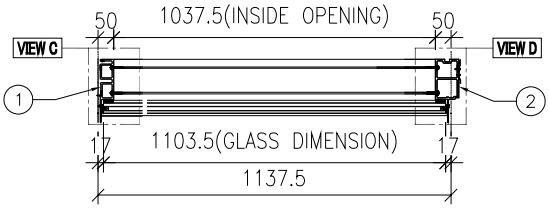

SECTION B-B


名稱	單元組裝圖	制圖	付吉寧	2022.04.06	修改			
材料		復核	謝永林	2022.04.08	日期			
顏色	JMQ213457(三塗)	批准	胡哥		圖號	CW-606c		

EG－DWG3

美特鋁質 有限公司
MIDI Aluminium Fabricator Ltd.

大樣圖見: CW－606c

工程號	J853	地盤	延坪道住宅

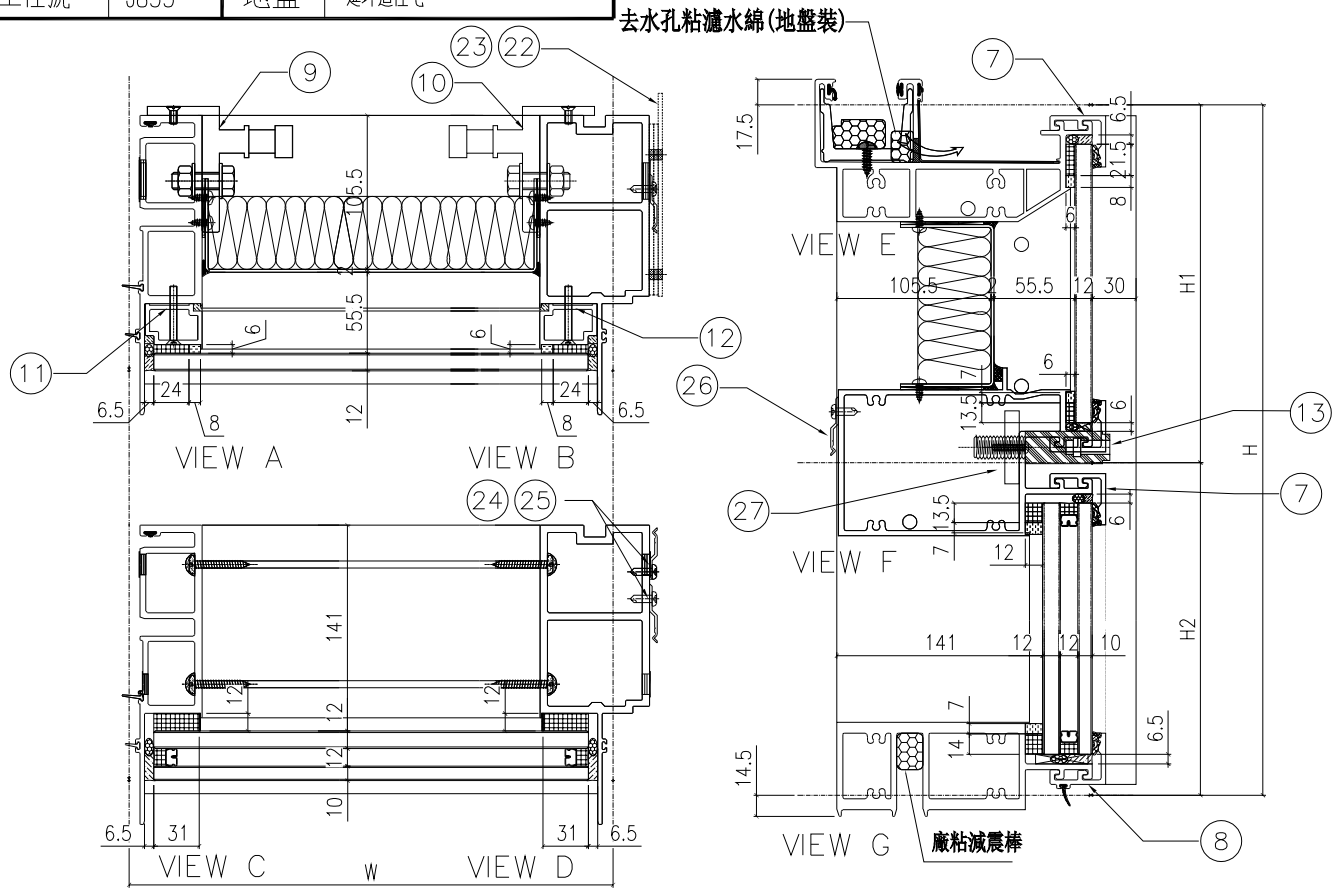

配件清單名稱	顏色	數量	備注
#10x5/8"圓頭鋼牙	A4-70	24	修背板用(300mmC/C)
#14x1-1/2"圓頭鋼牙	A4-70	24	修橫料
M5x40mm平頭機絲	A4-70	8	仝梗玻璃骨用
M5x12mm半頭機絲	A4-70	4	固定掛碼到仝料上
M12x40mm六角螺栓	A4-70	4	仝料鋁碼用(配1螺母,1平介,1彈介)
3/16x3/4"圓頭機絲	A4-70	4	修擋水巴
#10x5/8"圓頭鋼牙	A4-70	18	修Z字碼(每個2料)
#10x5/8"圓頭鋼牙	A4-70	11	修雙拼Z字碼(300mm c/c)
#10x5/8"圓頭鋼牙	A4-70	6	修Z字碼(橫料用)每個2料
M5x23mm圓頭機絲	A4-70	4	固定吊船碼鋼巴用

分格W	分格H	分格H1	分格H2			
1137.5	3300	957.5	2342.5			
序號	名稱	加工圖號	數量	長度	備註	模號
1	梗母仝	X85972-01a	1	3307		X85972
2	梗邊仝	X85975-01aR	1	3307		X85975
3	頂橫	X85982-01L-606	1	1155		X85982
4	雙梗中橫	X85983-01-606dR	1	1114.5		X85983
6	底橫	X85981-01-606	1	1114.5		X85981
7	扣蓋（頂）	X85989-01-606	2	1115.5		X85989
8	扣蓋（底）	X85988-01-606a	1	1115.5		X85988
9	掛碼	KM-GM01	1	200		X85998
10	掛碼	KM-GM02	1	200		X85998
11	梗坡骨(單坡)	X85991-01L	1	862.5		X85991
12	梗坡骨(單坡)	X85991-01R	1	862.5		X85991
13	扣蓋（吊船）	X85989-01-606dR	1	1115.5		X85989
22	擋水巴	SS-04	2	117		3mm鋁板
23	擋水巴	SS-05	1	172		3mm鋁板
24	Z字碼	UN-Z02	9	50		
25	Z字碼	UN-Z03-02	1	3140		
26	Z字碼	UN-Z01	3	50		
27	吊船碼鋼巴	UN-GB01	1	150		

名稱	單元組裝圖	制圖	付吉寧	2022.04.06	修改			
材料		復核	謝永林	2022.04.08	日期			
顏色	JMQ213457(三塗)	批准	胡哥		圖號	CW-606c(1)		


EG-DWG3


美特鋁質 有限公司
MIDI Aluminium Fabricator Ltd.

工程號	J853	地盤	延坪道住宅


圖號	層數	數量	總數	樓層	使用位置
CW-606d	1	1	1	22F	J853-SD-CW-4602A

節點圖見: CW-606d(1)

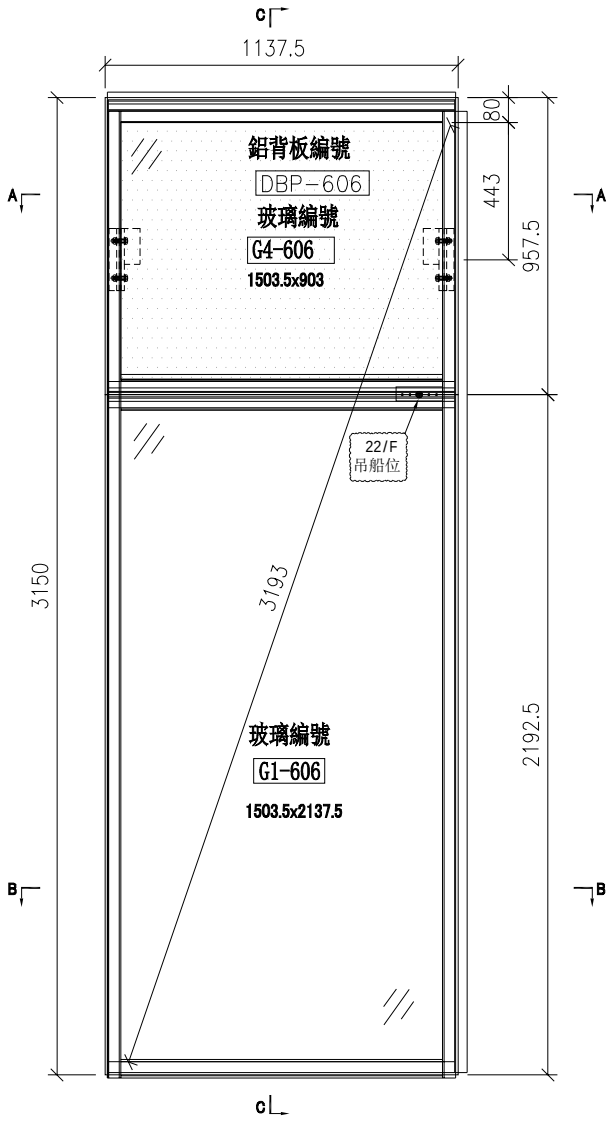


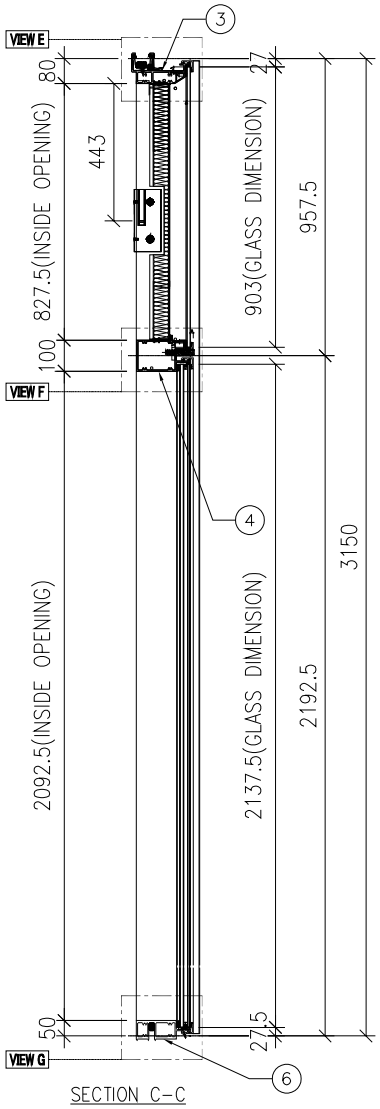

SECTION C-C

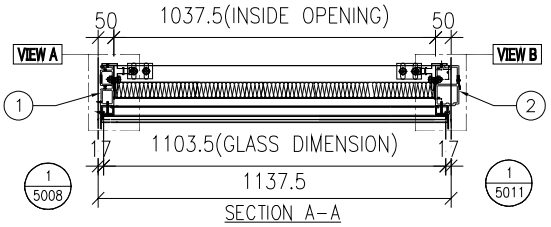

SECTION A-A

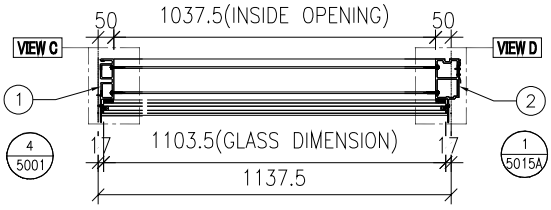

SECTION B-B


名稱	單元組裝圖	制圖	付吉寧	2022.04.06	修改			
材料		復核	謝永林	2022.04.08	日期			
顏色	JMQ213457(三塗)	批准	胡哥		圖號	CW-606d		

EG-DWG3

美特鋁質 有限公司
MIDI Aluminium Fabricator Ltd.

大樣圖見: CW-606d

工程號	J853	地盤	延坪道住宅

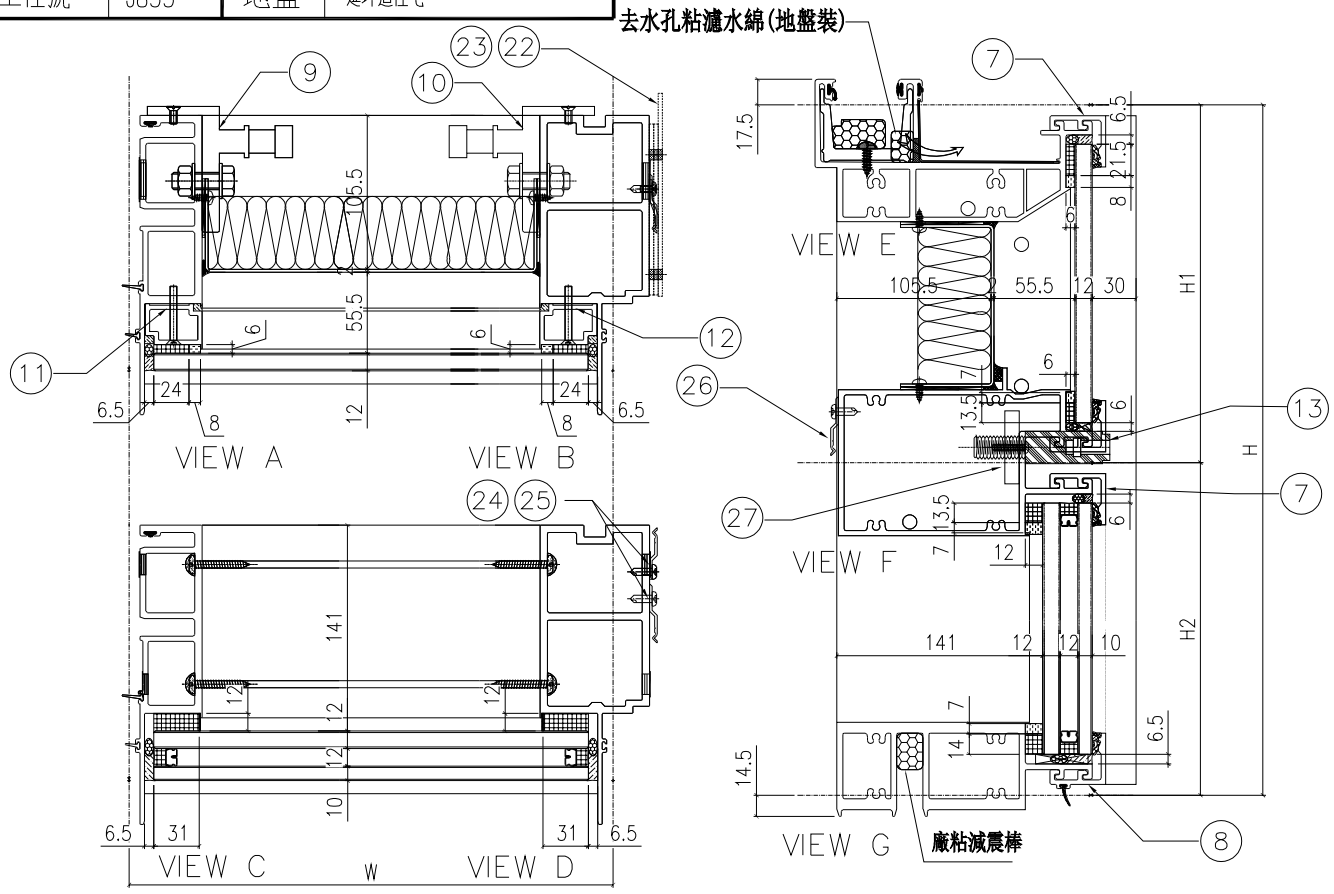

配件清單名稱	顏色	數量	備注
#10x5/8"圓頭鋼牙	A4-70	24	修背板用(300mmC/C)
#14x1-1/2"圓頭鋼牙	A4-70	24	修橫料
M5x40mm平頭機絲	A4-70	8	全梗玻璃骨用
M5x12mm平頭機絲	A4-70	4	固定掛碼到企料上
M12x40mm六角螺栓	A4-70	4	企料鋁碼用(配1螺母,1平介,1彈介)
3/16x3/4"圓頭機絲	A4-70	4	修擋水巴
#10x5/8"圓頭鋼牙	A4-70	16	修Z字碼(每個2料)
#10x5/8"圓頭鋼牙	A4-70	11	修雙拼Z字碼(300mm c/c)
#10x5/8"圓頭鋼牙	A4-70	6	修Z字碼(橫料用)每個2料

分格W	分格H	分格H1	分格H2			

序號	名稱	加工圖號	數量	長度	備註	模號
1	梗母企	X85972-01a	1	3157		X85972
2	梗邊企	X85975-01aR	1	3157		X85975
3	頂橫	X85982-01L-606	1	1155		X85982
4	雙梗中橫	X85983-01-606dR	1	1114.5		X85983
6	底橫	X85981-01-606	1	1114.5		X85981
7	扣蓋（頂）	X85989-01-606	2	1115.5		X85989
8	扣蓋（底）	X85988-01-606a	1	1115.5		X85988
9	掛碼	KM-GM01	1	200		X85998
10	掛碼	KM-GM02	1	200		X85998
11	梗玻骨(單玻)	X85991-01L	1	862.5		X85991
12	梗玻骨(單玻)	X85991-01R	1	862.5		X85991
13	扣蓋（吊船）	X85989-01-606dR	1	1115.5		X85989
22	擋水巴	SS-04	2	112		3mm鋁板
23	擋水巴	SS-05	1	139		3mm鋁板
24	Z字碼	UN-Z02	9	50		
25	Z字碼	UN-Z03-02	1	2990		
26	Z字碼	UN-Z01	3	50		
27	吊船碼鋼巴	UN-GB01	1	150		

名稱	單元組裝圖	制圖	付吉寧	2022.04.06	修改			
材料		復核	謝永林	2022.04.08	日期			
顏色	JMQ213457(三塗)	批准	胡哥		圖號	CW-606d(1)		


EG-DWG3

美特鋁質 有限公司
MIDI Aluminium Fabricator Ltd.

圖號	層數	數量	總數	樓層	使用位置
CW-613	9	1	9	10F-15F,17F-21F	J853-SD-CW-4506

節點圖見: CW-613(1)

工程號	J853	地盤	延坪道住宅

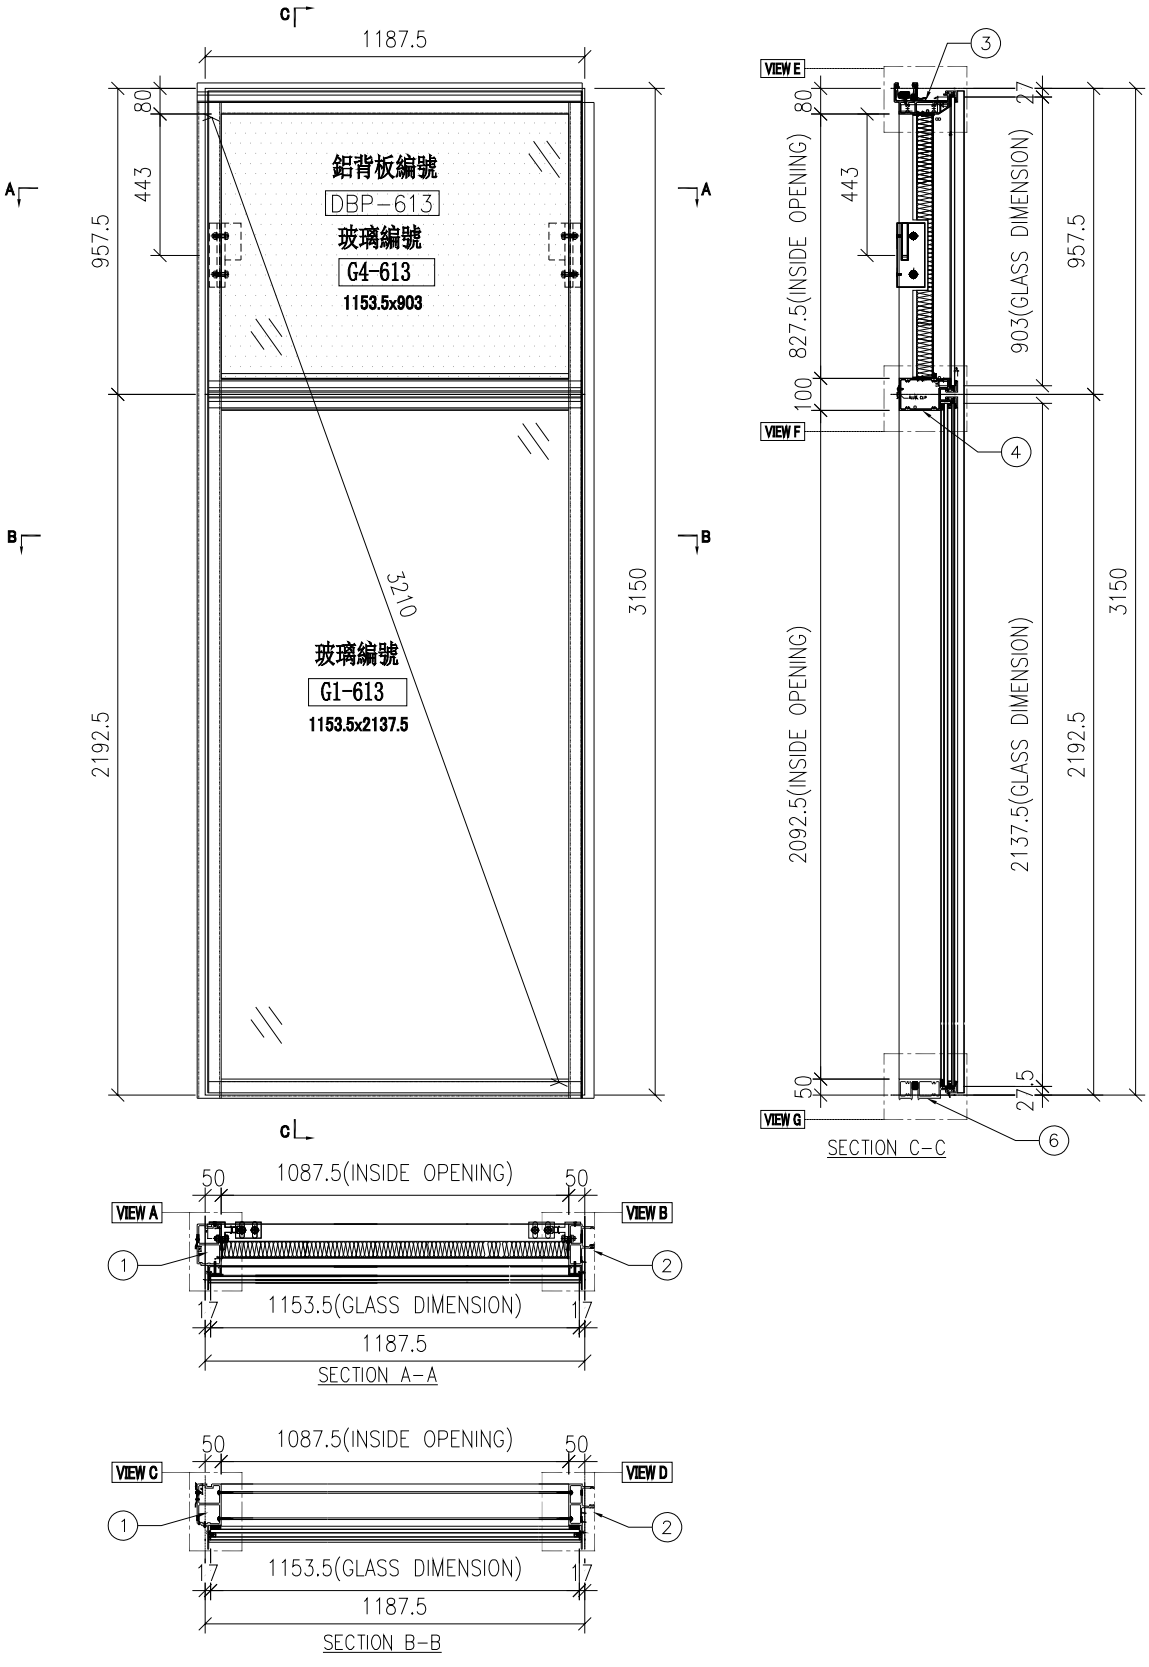


名稱	單元組裝圖	制圖	付吉寧	2022.04.06	修改			
材料		復核	謝永林	2022.04.08	日期			
顏色	JMQ213457(三塗)	批准	胡哥		圖號	CW-613		


EG－DWG3

美特鋁質 有限公司
MIDI Aluminium Fabricator Ltd.

大樣圖見: CW－613

工程號	J853	地盤	延坪道住宅

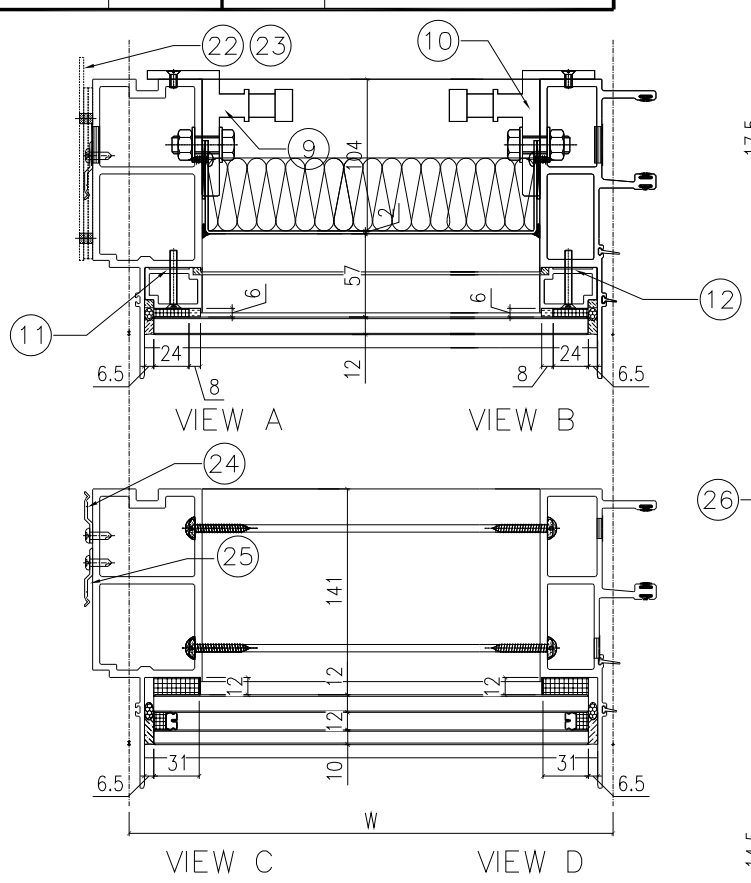

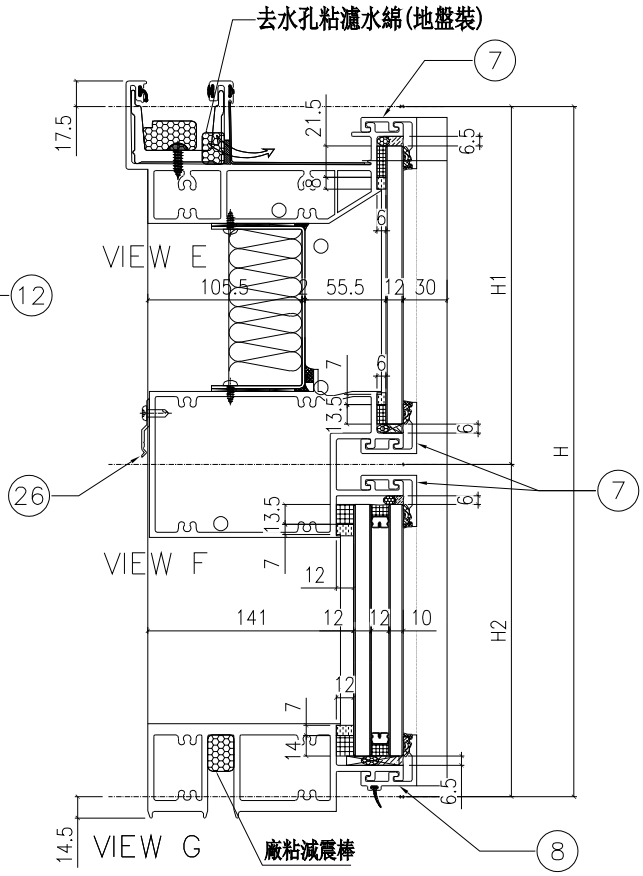

配件清單名稱	顏色	數量	備注
#10x5/8"圓頭鋼牙	A4-70	24	修背板用(300mmC/C)
#14x1-1/2"圓頭鋼牙	A4-70	24	修橫料
M5x40mm平頭機絲	A4-70	8	全梗玻璃骨用
M5x12mm平頭機絲	A4-70	4	固定掛碼到企料上
M12x40mm六角螺栓	A4-70	4	企料鋁碼用(配1螺母,1平介,1彈介)
3/16x3/4"圓頭機絲	A4-70	2	修擋水巴
#10x5/8"圓頭鋼牙	A4-70	16	修Z字碼(每個2料)
#10x5/8"圓頭鋼牙	A4-70	11	修雙拼Z字碼(300mm c/c)
#10x5/8"圓頭鋼牙	A4-70	6	修Z字碼(橫料用)每個2料

分格W	分格H	分格H1	分格H2			
1187.5	3150	957.5	2192.5			
序號	名稱	加工圖號	數量	長度	備註	模號
1	梗邊企	X85975-01L	1	3157		X85975
2	梗公企	X85971-01	1	3157		X85971
3	頂橫	X85982-01L-613	1	1205		X85982
4	雙梗中橫	X85983-01-613	1	1164.5		X85983
6	底橫	X85981-01-613	1	1164.5		X85981
7	扣蓋（頂）	X85989-01-613	3	1165.5		X85989
8	扣蓋（底）	X85988-01-613a	1	1165.5		X85988
9	掛碼	KM-GM01	1	200		X85998
10	掛碼	KM-GM02	1	200		X85998
11	梗玻骨(單玻)	X85991-01L	1	862.5		X85991
12	梗玻骨(單玻)	X85991-01R	1	862.5		X85991
22	擋水巴	SS-04	2	112		3mm鋁板
23	擋水巴	SS-05	1	139		3mm鋁板
24	Z字碼	UN-Z02	8	50		
25	Z字碼	UN-Z03-01	1	2990		
26	Z字碼	UN-Z01	3	50		

名稱	單元組裝圖	制圖	付吉寧	2022.04.06	修改			
材料		復核	謝永林	2022.04.08	日期			
顏色	JMQ213457(三塗)	批准	胡哥		圖號	CW-613(1)		


EG-DWG3


美特鋁質 有限公司
MIDI Aluminium Fabricator Ltd.

圖號	層數	數量	總數	樓層	使用位置
CW-613a	1	1	1	25F	J853-SD-CW-4606


節點圖見: CW-613a(1)

工程號	J853	地盤	延坪道住宅

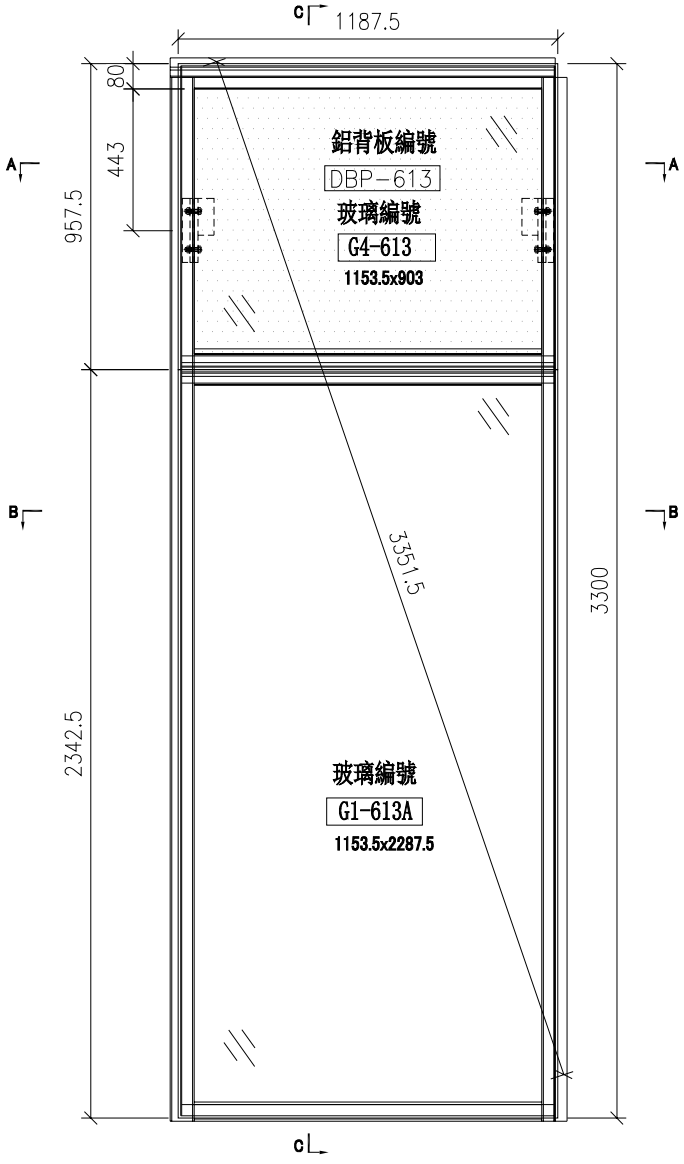


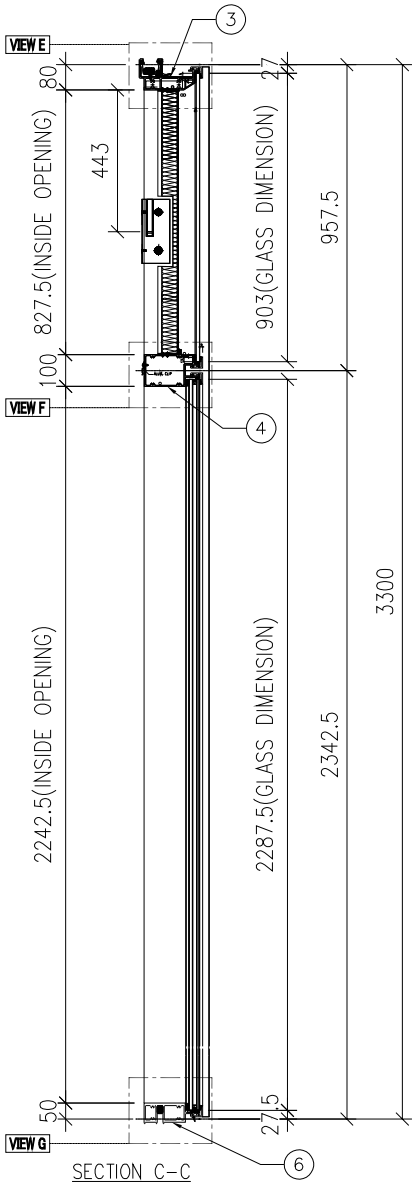

SECTION C-C

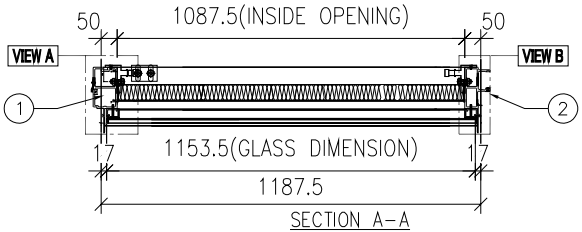

SECTION A-A

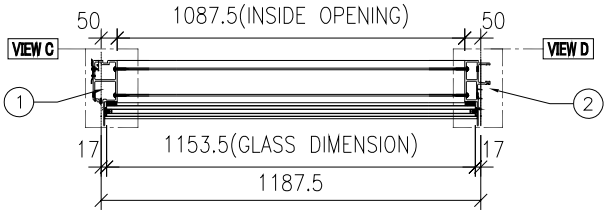

SECTION B-B


名稱	單元組裝圖	制圖	付吉寧	2022.04.06	修改			
材料		復核	謝永林	2022.04.08	日期			
顏色	JMQ213457(三塗)	批准	胡哥		圖號	CW-613a		


EG－DWG3

美特鋁質 有限公司
MIDI Aluminium Fabricator Ltd.

大樣圖見: CW－613a

工程號	J853	地盤	延坪道住宅

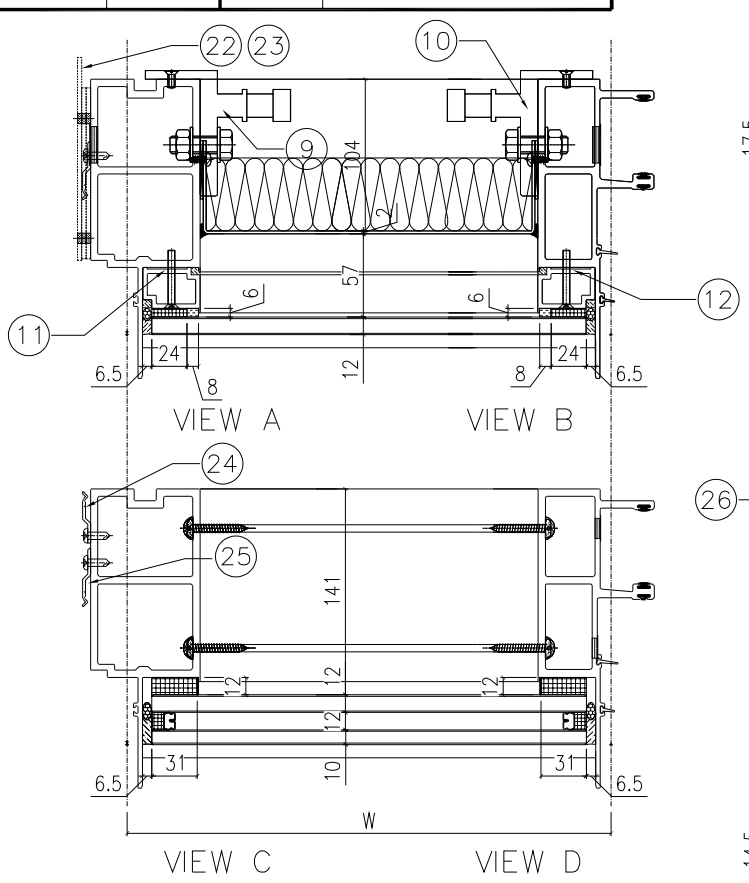

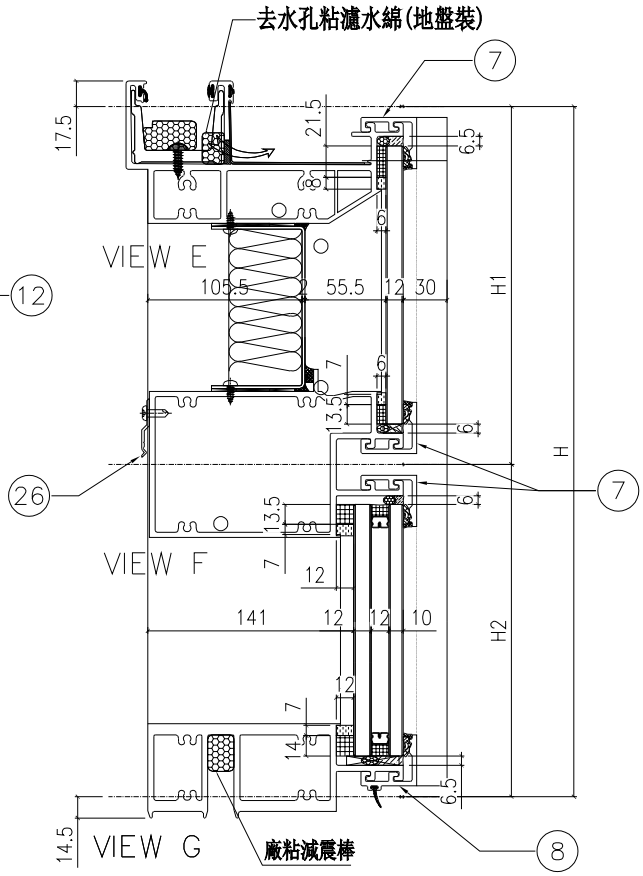

配件清單名稱	顏色	數量	備注
#10x5/8"圓頭鋼牙	A4-70	24	修背板用(300mmC/C)
#14x1-1/2"圓頭鋼牙	A4-70	24	修橫料
M5x40mm平頭機絲	A4-70	8	全梗玻璃骨用
M5x12mm平頭機絲	A4-70	4	固定掛碼到企料上
M12x40mm六角螺栓	A4-70	4	企料鋁碼用(配1螺母,1平介,1彈介)
3/16x3/4"圓頭機絲	A4-70	4	修擋水巴
#10x5/8"圓頭鋼牙	A4-70	18	修Z字碼(每個2料)
#10x5/8"圓頭鋼牙	A4-70	11	修雙拼Z字碼(300mm c/c)
#10x5/8"圓頭鋼牙	A4-70	6	修Z字碼(橫料用)每個2料

分格W	分格H	分格H1	分格H2			
1187.5	3300	957.5	2342.5			
序號	名稱	加工圖號	數量	長度	備註	模號
1	梗邊企	X85975-01aL	1	3307		X85975
2	梗公企	X85971-01a	1	3307		X85971
3	頂橫	X85982-01L-613	1	1205		X85982
4	雙梗中橫	X85983-01-613	1	1164.5		X85983
6	底橫	X85981-01-613	1	1164.5		X85981
7	扣蓋（頂）	X85989-01-613	3	1165.5		X85989
8	扣蓋（底）	X85988-01-613a	1	1165.5		X85988
9	掛碼	KM-GM01	1	200		X85998
10	掛碼	KM-GM02	1	200		X85998
11	梗玻骨(單玻)	X85991-01L	1	862.5		X85991
12	梗玻骨(單玻)	X85991-01R	1	862.5		X85991
22	擋水巴	SS-04	2	112		3mm鋁板
23	擋水巴	SS-05	1	139		3mm鋁板
24	Z字碼	UN-Z02	9	50		
25	Z字碼	UN-Z03-02	1	3140		
26	Z字碼	UN-Z01	3	50		

名稱	單元組裝圖	制圖	付吉寧	2022.04.06	修改			
材料		復核	謝永林	2022.04.08	日期			
顏色	JMQ213457(三塗)	批准	胡哥		圖號	CW-613a(1)		


EG－DWG3


美特鋁質 有限公司
MIDI Aluminium Fabricator Ltd.

圖號	層數	數量	總數	樓層	使用位置
CW－613b	1	1	1	23F	J853－SD－CW－4606


節點圖見: CW－613b(1)

工程號	J853	地盤	延坪道住宅

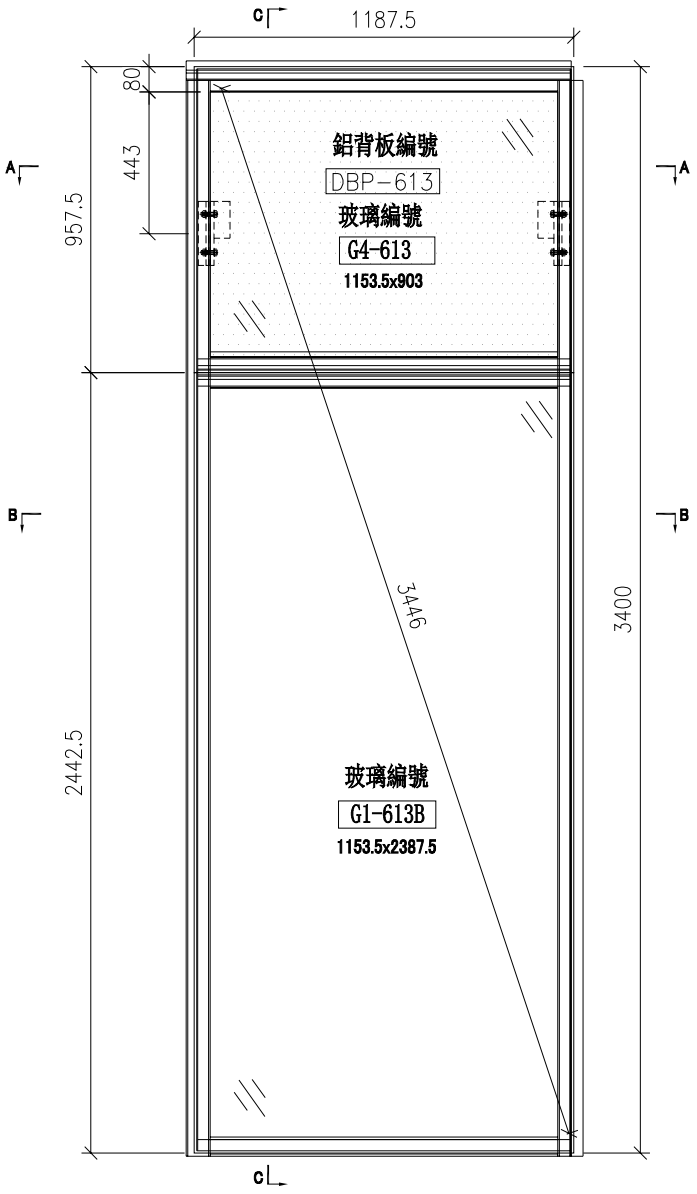


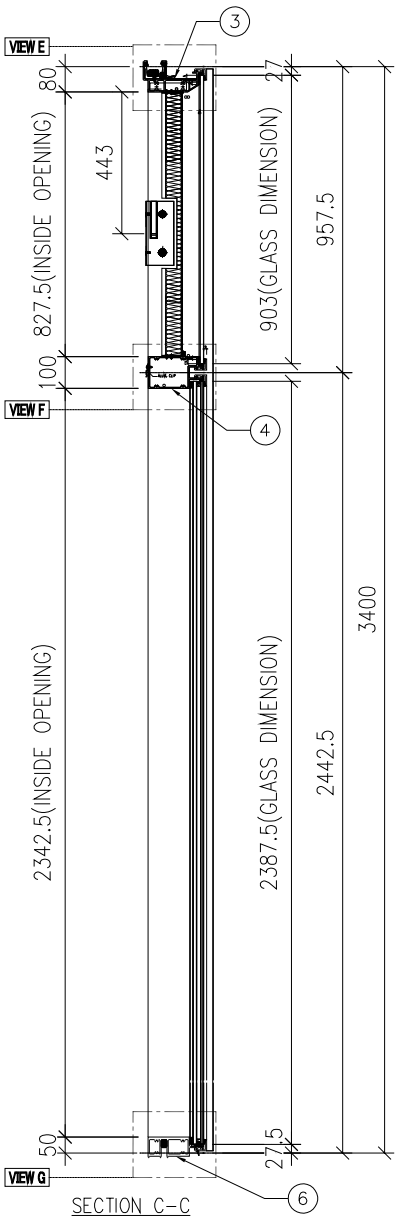

SECTION C－C

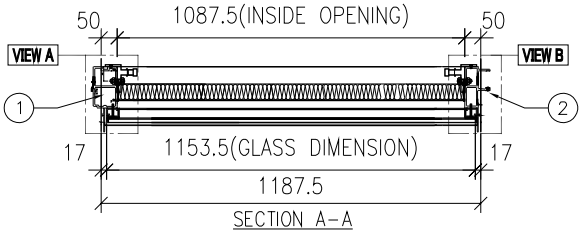

SECTION A－A

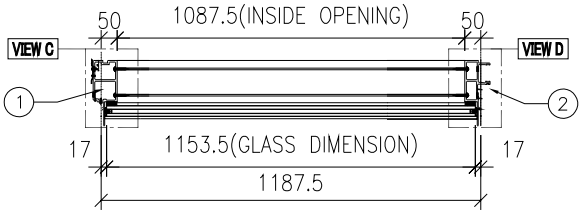

SECTION B－B


名稱	單元組裝圖	制圖	付吉寧	2022.04.06	修改			
材料		復核	謝永林	2022.04.08	日期			
顏色	JMQ213457(三塗)	批准	胡哥		圖號	CW－613b		


EG—DWG3

美特鋁質 有限公司
MIDI Aluminium Fabricator Ltd.

大樣圖見: CW—613b

工程號	J853	地盤	延坪道住宅

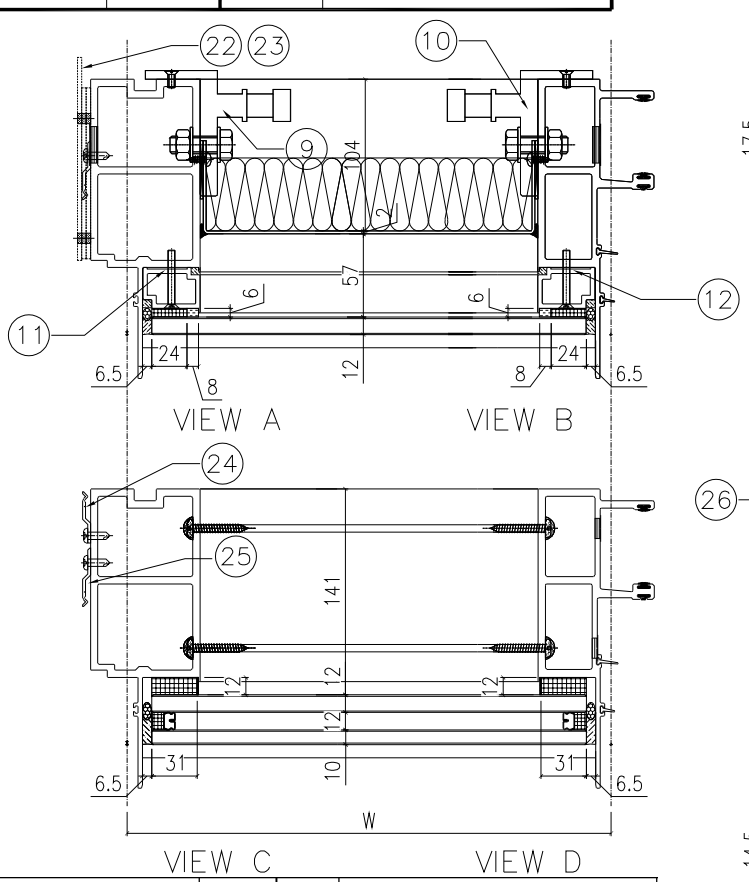

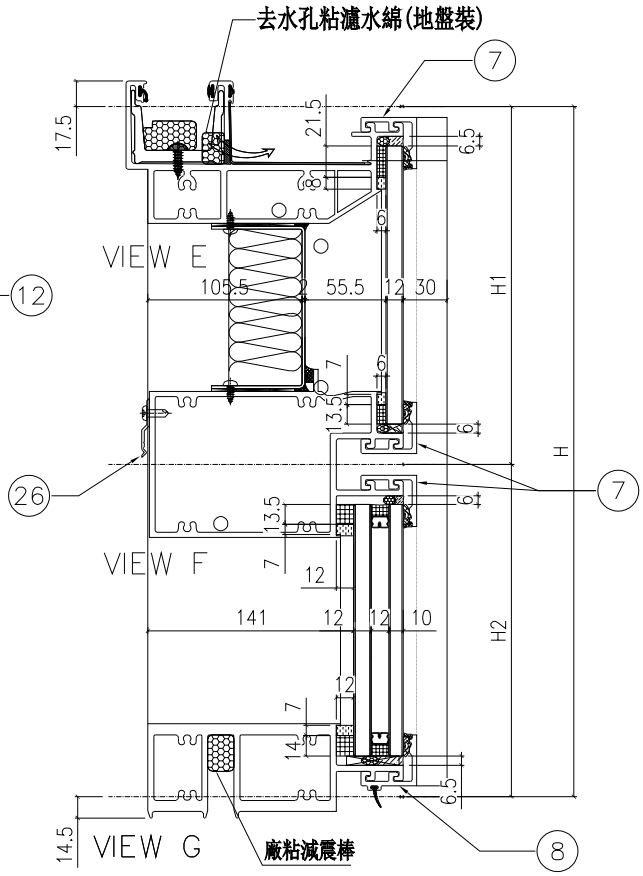

配件清單名稱	顏色	數量	備注
#10x5/8"圓頭鋼牙	A4-70	24	修背板用(300mmC/C)
#14x1-1/2"圓頭鋼牙	A4-70	24	修橫料
M5x40mm平頭機絲	A4-70	8	全梗玻璃骨用
M5x12mm平頭機絲	A4-70	4	固定掛碼到企料上
M12x40mm六角螺栓	A4-70	4	企料鋁碼用(配1螺母,1半介,1彈介)
3/16x3/4"圓頭機絲	A4-70	4	修擋水巴
#10x5/8"圓頭鋼牙	A4-70	18	修Z字碼(每個2料)
#10x5/8"圓頭鋼牙	A4-70	11	修雙拼Z字碼(300mm c/c)
#10x5/8"圓頭鋼牙	A4-70	6	修Z字碼(橫料用)每個2料

分格W	分格H	分格H1	分格H2			
1187.5	3400	957.5	2442.5			
序號	名稱	加工圖號	數量	長度	備註	模號
1	梗邊企	X85975-01bL	1	3407		X85975
2	梗公企	X85971-01b	1	3407		X85971
3	頂橫	X85982-01L-613	1	1205		X85982
4	雙梗中橫	X85983-01-613	1	1164.5		X85983
6	底橫	X85981-01-613	1	1164.5		X85981
7	扣蓋（頂）	X85989-01-613	3	1165.5		X85989
8	扣蓋（底）	X85988-01-613a	1	1165.5		X85988
9	掛碼	KM-GM01	1	200		X85998
10	掛碼	KM-GM02	1	200		X85998
11	梗玻骨(單玻)	X85991-01L	1	862.5		X85991
12	梗玻骨(單玻)	X85991-01R	1	862.5		X85991
22	擋水巴	SS-04	2	112		3mm鋁板
23	擋水巴	SS-05	1	139		3mm鋁板
24	Z字碼	UN-Z02	9	50		
25	Z字碼	UN-Z03-03	1	3240		
26	Z字碼	UN-Z01	3	50		

名稱	單元組裝圖	制圖	付吉寧	2022.04.06	修改			
材料		復核	謝永林	2022.04.08	日期			
顏色	JMQ213457(三塗)	批准	胡哥		圖號	CW-613b(1)		


EG-DWG3


美特鋁質 有限公司
MIDI Aluminium Fabricator Ltd.

圖號	層數	數量	總數	樓層	使用位置
CW-613c	1	1	1	16F	J853-SD-CW-4606


節點圖見: CW-613c(1)

工程號	J853	地盤	延坪道住宅

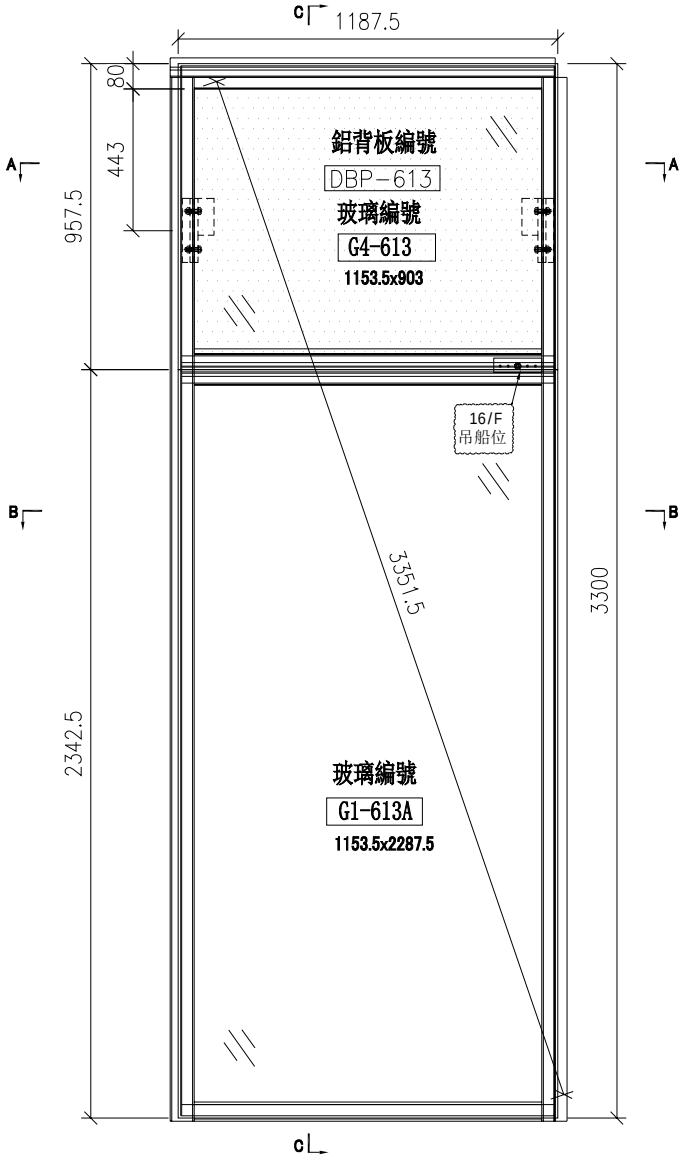


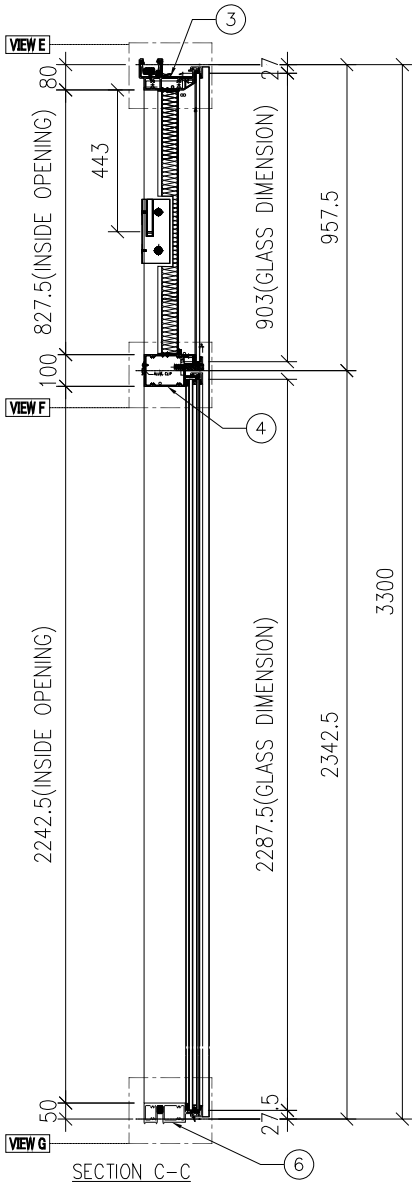

SECTION C-C

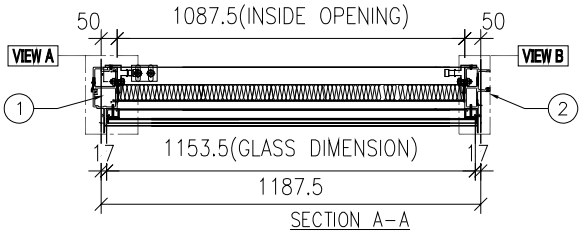

SECTION A-A

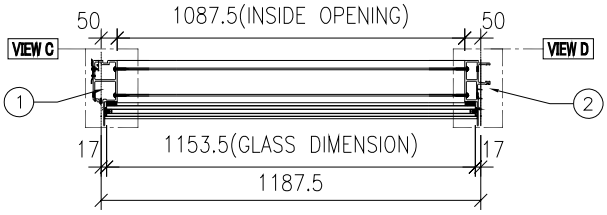

SECTION B-B


名稱	單元組裝圖	制圖	付吉寧	2022.04.06	修改			
材料		復核	謝永林	2022.04.08	日期			
顏色	JMQ213457(三塗)	批准	胡哥		圖號	CW-613c		


EG—DWG3

美特鋁質 有限公司
MIDI Aluminium Fabricator Ltd.

大樣圖見: CW—613c

工程號	J853	地盤	延坪道住宅

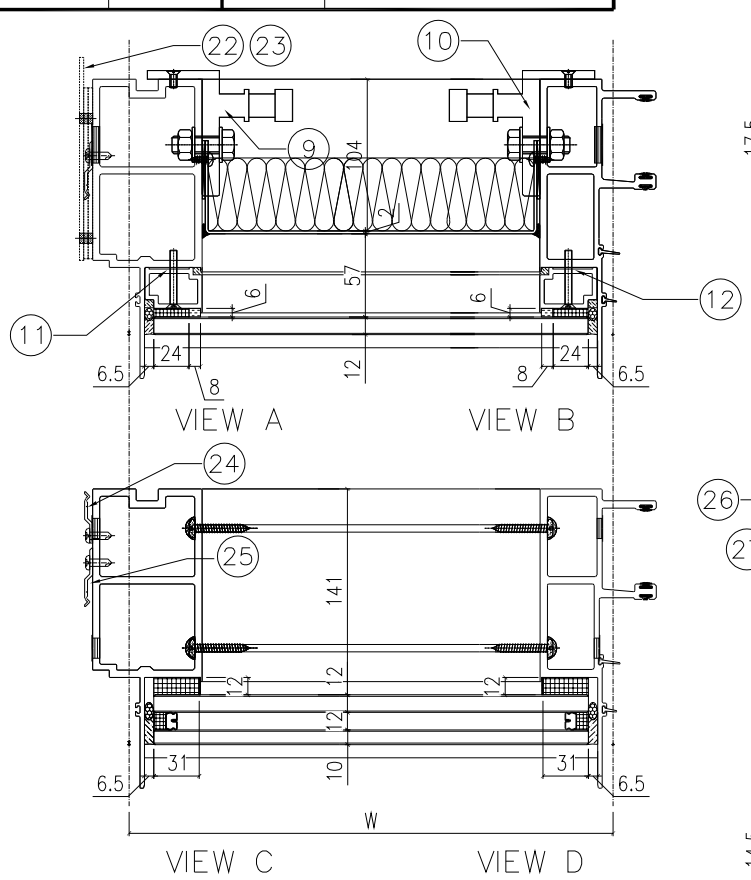

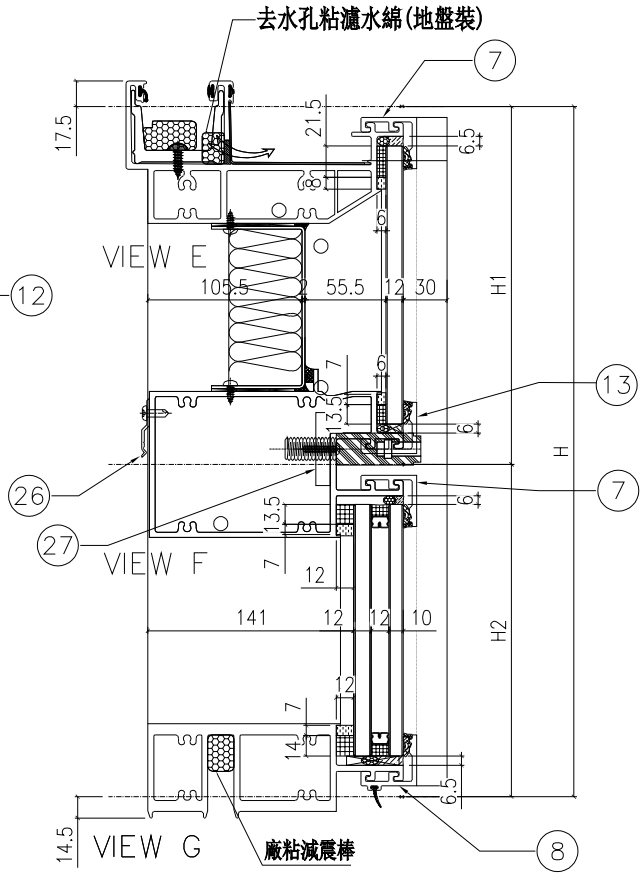

配件清單名稱	顏色	數量	備注
#10x5/8"圓頭鋼牙	A4-70	24	修背板用(300mmC/C)
#14x1-1/2"圓頭鋼牙	A4-70	24	修橫料
M5x40mm平頭機絲	A4-70	8	全梗玻璃骨用
M5x12mm平頭機絲	A4-70	4	固定掛碼到企料上
M12x40mm六角螺栓	A4-70	4	企料鋁碼用(配1螺母,1平介,1彈介)
3/16x3/4"圓頭機絲	A4-70	4	修擋水巴
#10x5/8"圓頭鋼牙	A4-70	18	修Z字碼(每個2料)
#10x5/8"圓頭鋼牙	A4-70	11	修雙拼Z字碼(300mm c/c)
#10x5/8"圓頭鋼牙	A4-70	6	修Z字碼(橫料用)每個2料
M5x23mm圓頭機絲	A4-70	4	固定吊船碼鋼巴用

分格W	分格H	分格H1	分格H2			
1187.5	3300	957.5	2342.5			

序號	名稱	加工圖號	數量	長度	備註	模號
1	梗邊企	X85975-01aL	1	3307		X85975
2	梗公企	X85971-01a	1	3307		X85971
3	頂橫	X85982-01L-613	1	1205		X85982
4	雙梗中橫	X85983-01-613dR	1	1164.5		X85983
6	底橫	X85981-01-613	1	1164.5		X85981
7	扣蓋（頂）	X85989-01-613	2	1165.5		X85989
8	扣蓋（底）	X85988-01-613a	1	1165.5		X85988
9	掛碼	KM-GM01	1	200		X85998
10	掛碼	KM-GM02	1	200		X85998
11	梗玻骨(單玻)	X85991-01L	1	862.5		X85991
12	梗玻骨(單玻)	X85991-01R	1	862.5		X85991
13	扣蓋（吊船）	X85989-01-613dR	1	1165.5		X85989
22	擋水巴	SS-04	2	112		3mm鋁板
23	擋水巴	SS-05	1	139		3mm鋁板
24	Z字碼	UN-Z02	9	50		
25	Z字碼	UN-Z03-02	1	3140		
26	Z字碼	UN-Z01	3	50		
27	吊船碼鋼巴	UN-GB01	1	150		

名稱	單元組裝圖	制圖	付吉寧	2022.04.06	修改			
材料		復核	謝永林	2022.04.08	日期			
顏色	JMQ213457(三塗)	批准	胡哥		圖號	CW-613c(1)		


EG-DWG3

美特鋁質 有限公司
MIDI Aluminium Fabricator Ltd.

圖號	層數	數量	總數	樓層	使用位置
CW-613d	1	1	1	22F	J853-SD-CW-4506

節點圖見: CW-613d(1)

工程號	J853	地盤	延坪道住宅

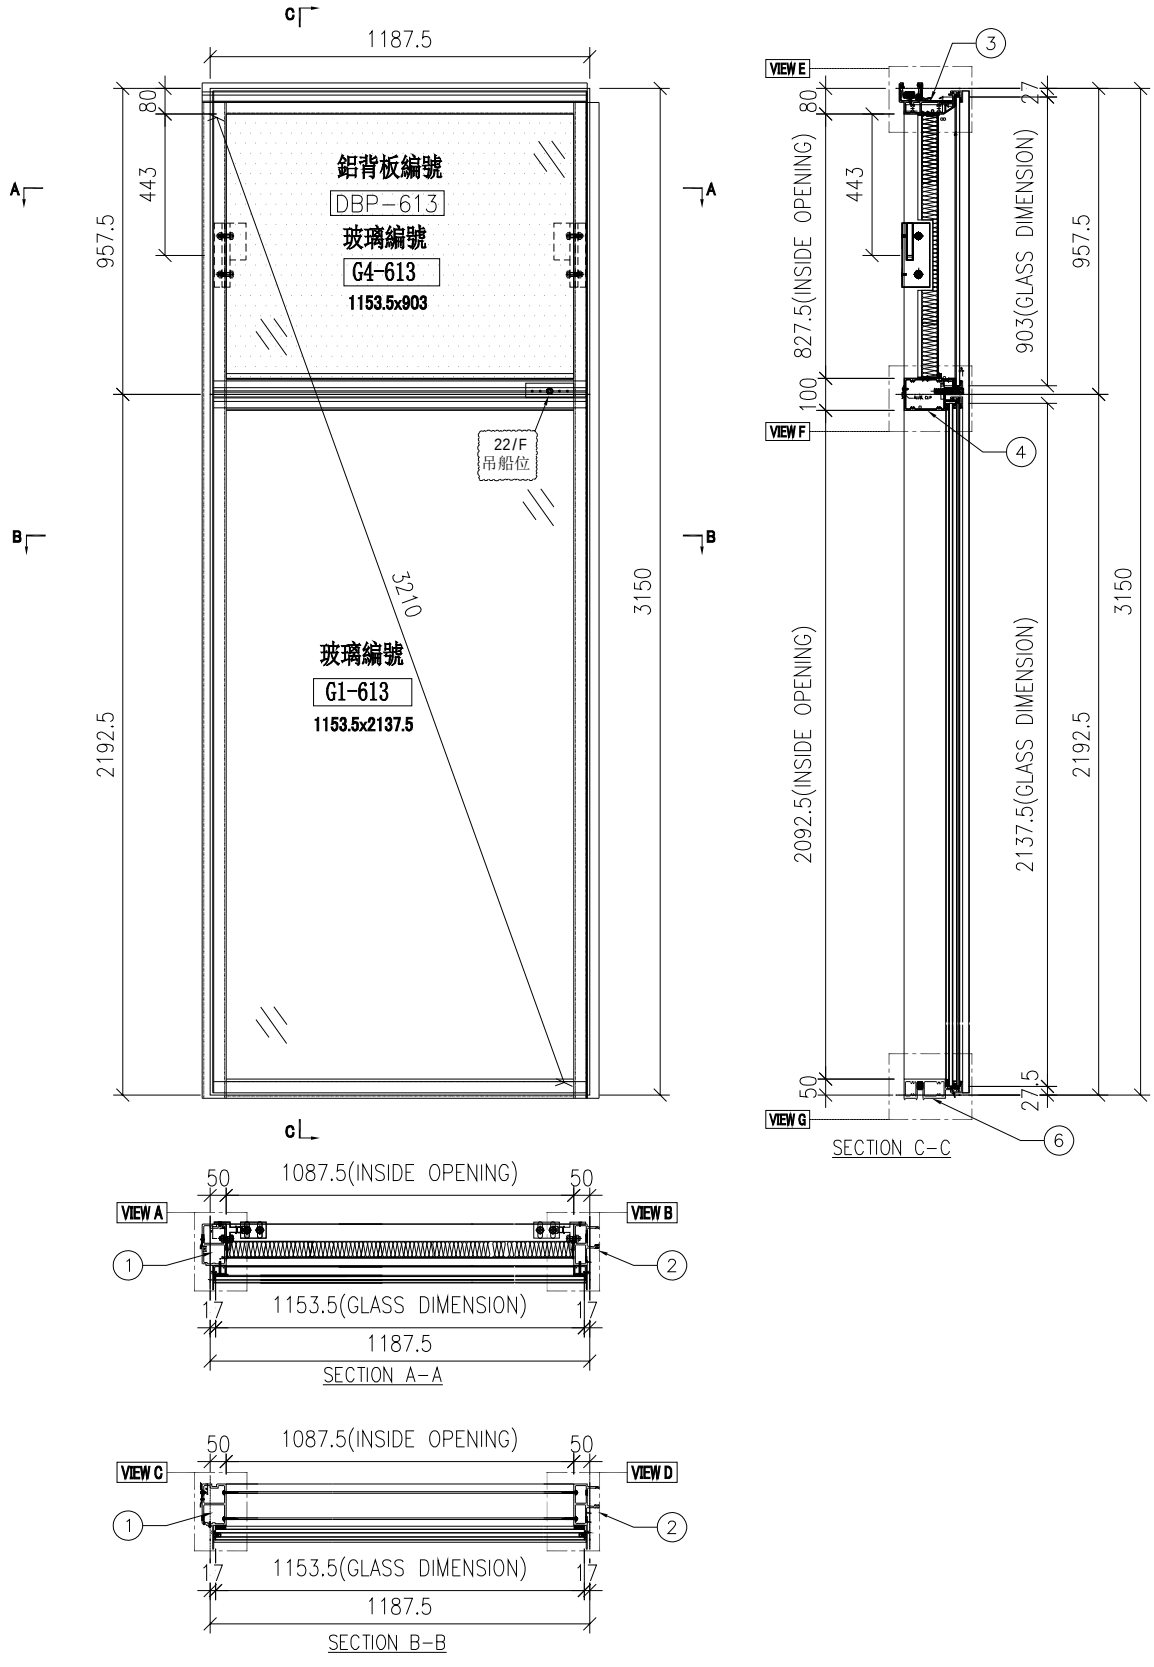


名稱	單元組裝圖	制圖	付吉寧	2022.04.06	修改			
材料		復核	謝永林	2022.04.08	日期			
顏色	JMQ213457(三塗)	批准	胡哥		圖號	CW-613d		


EG－DWG3

美特鋁質 有限公司
MIDI Aluminium Fabricator Ltd.

大樣圖見: CW－613d

工程號	J853	地盤	延坪道住宅

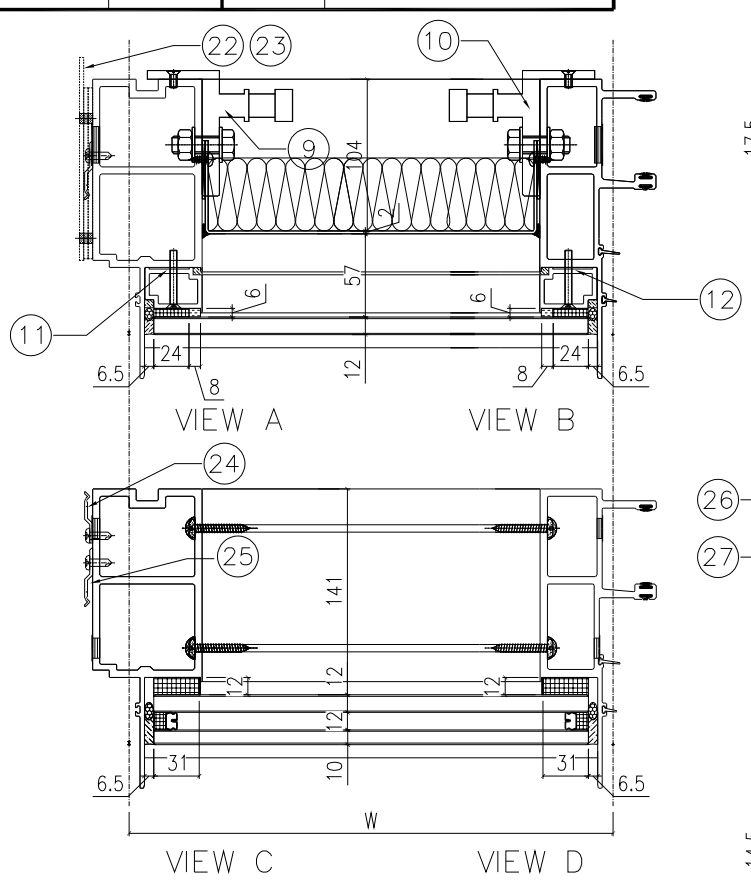

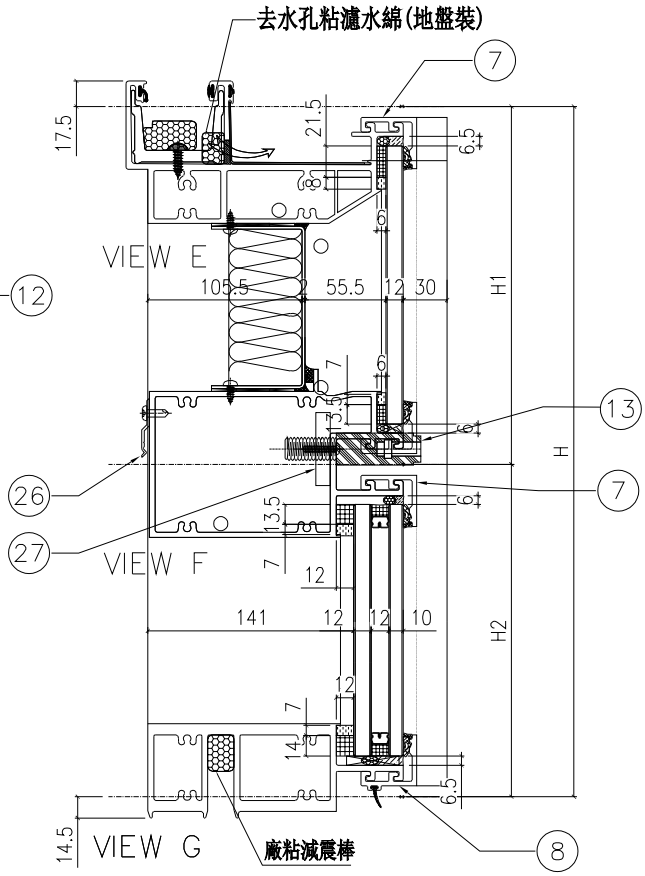

配件清單名稱	顏色	數量	備注
#10x5/8"圓頭鋼牙	A4-70	24	修背板用(300mmC/C)
#14x1-1/2"圓頭鋼牙	A4-70	24	修橫料
M5x40mm平頭機絲	A4-70	8	全梗玻璃骨用
M5x12mm平頭機絲	A4-70	4	固定掛碼到企料上
M12x40mm六角螺栓	A4-70	4	企料鋁碼用(配1螺母,1平介,1彈介)
3/16x3/4"圓頭機絲	A4-70	2	修擋水巴
#10x5/8"圓頭鋼牙	A4-70	16	修Z字碼(每個2料)
#10x5/8"圓頭鋼牙	A4-70	11	修雙拼Z字碼(300mm c/c)
#10x5/8"圓頭鋼牙	A4-70	6	修Z字碼(橫料用)每個2料
M5x23mm圓頭機絲	A4-70	4	固定吊船碼鋼巴用

分格W	分格II	分格II1	分格II2			
1187.5	3150	957.5	2192.5			

序號	名稱	加工圖號	數量	長度	備註	模號
1	梗邊企	X85975-01L	1	3157		X85975
2	梗公企	X85971-01	1	3157		X85971
3	頂橫	X85982-01L-613	1	1205		X85982
4	雙梗中橫	X85983-01-613dR	1	1164.5		X85983
6	底橫	X85981-01-613	1	1164.5		X85981
7	扣蓋（頂）	X85989-01-613	2	1165.5		X85989
8	扣蓋（底）	X85988-01-613a	1	1165.5		X85988
9	掛碼	KM-GM01	1	200		X85998
10	掛碼	KM-GM02	1	200		X85998
11	梗玻骨(單玻)	X85991-01L	1	862.5		X85991
12	梗玻骨(單玻)	X85991-01R	1	862.5		X85991
13	扣蓋（吊船）	X85989-01-613dR	1	1165.5		X85989
22	擋水巴	SS-04	2	112		3mm鋁板
23	擋水巴	SS-05	1	139		3mm鋁板
24	Z字碼	UN-Z02	8	50		
25	Z字碼	UN-Z03-01	1	2990		
26	Z字碼	UN-Z01	3	50		
27	吊船碼鋼巴	UN-GB01	1	150		

名稱	單元組裝圖	制圖	付吉寧	2022.04.06	修改			
材料		復核	謝永林	2022.04.08	日期			
顏色	JMQ213457(三塗)	批准	胡哥		圖號	CW-613d(1)		


EG－DWG3


美特鋁質 有限公司
MIDI Aluminium Fabricator Ltd.

工程號	J853	地盤	延坪道住宅


圖號	層數	數量	總數	樓層	使用位置
CW－614	9	1	9	10F－15F,17F－21F	J853－SD－CW－4606

節點圖見: CW－614(1)

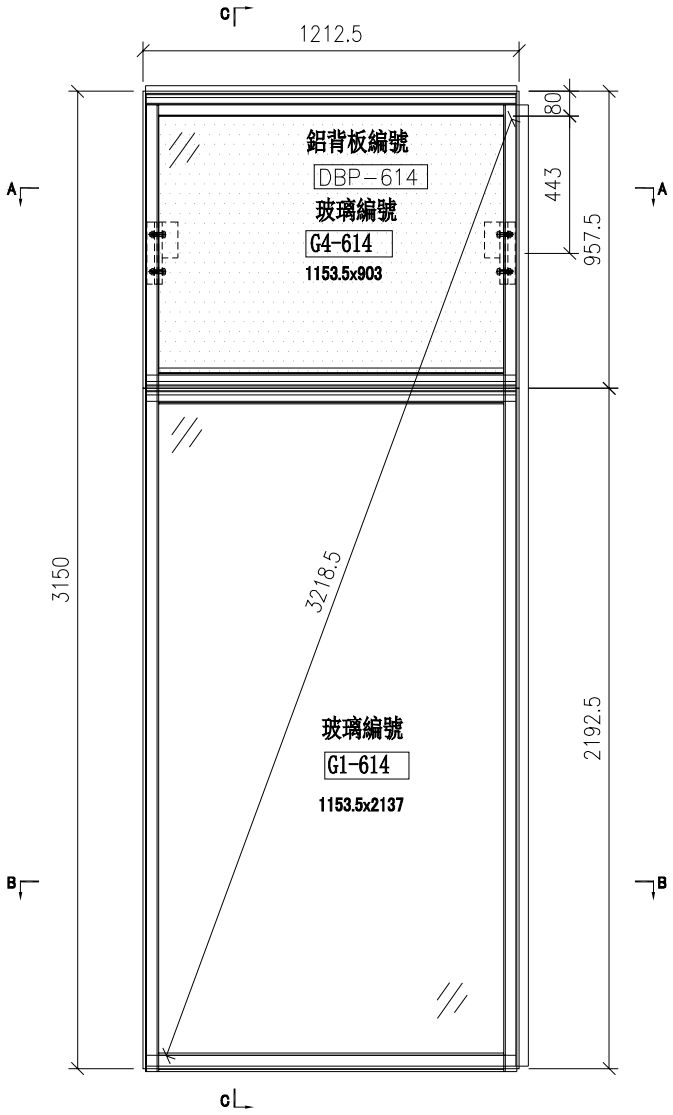


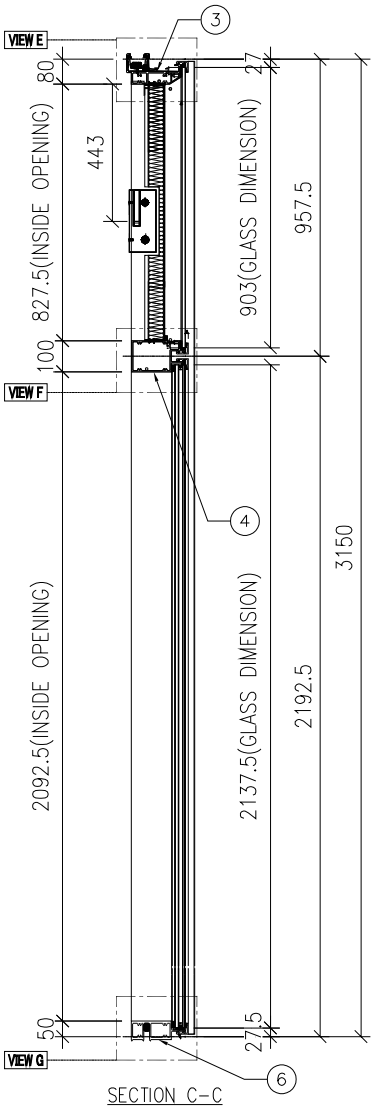

SECTION C－C

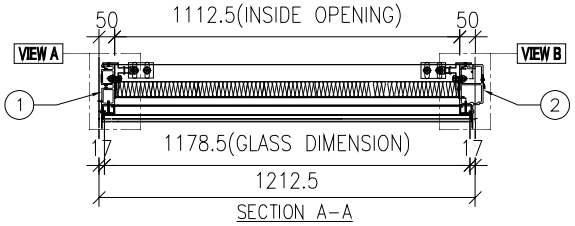

SECTION A－A

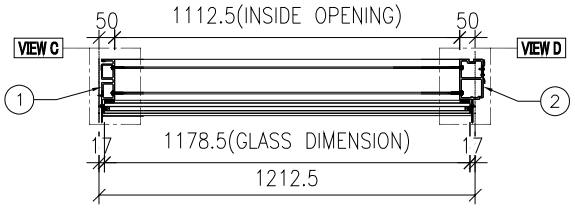

SECTION B－B


名稱	單元組裝圖	制圖	付吉寧	2022.04.06	修改			
材料		復核	謝永林	2022.04.08	日期			
顏色	JMQ213457(三塗)	批准	胡哥		圖號	CW－614		

EG－DWG3

美特鋁質 有限公司
MIDI Aluminium Fabricator Ltd.

大樣圖見: CW－614

工程號	J853	地盤	延坪道住宅

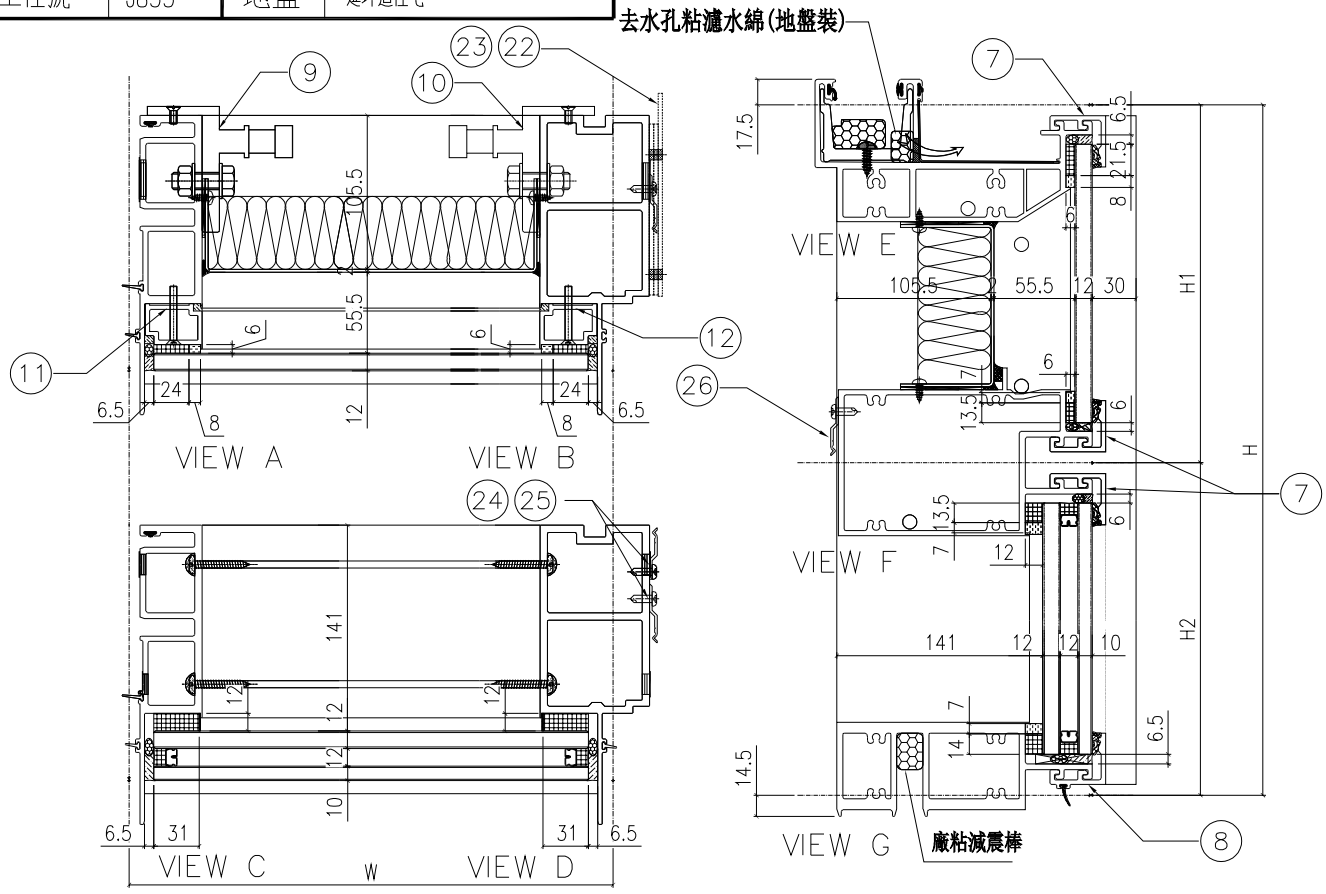

配件清單名稱	顏色	數量	備注
#10x5/8"圓頭鋼牙	A4-70	24	修背板用(300mmC/C)
#14x1-1/2"圓頭鋼牙	A4-70	24	修橫料
M5x40mm平頭機絲	A4-70	8	全梗玻璃骨用
M5x12mm平頭機絲	A4-70	4	固定掛碼到企料上
M12x40mm六角螺栓	A4-70	4	企料鉛碼用(配1螺母,1半介,1彈介)
3/16x3/4"圓頭機絲	A4-70	4	修擋水巴
#10x5/8"圓頭鋼牙	A4-70	16	修Z字碼(每個2料)
#10x5/8"圓頭鋼牙	A4-70	11	修雙拼Z字碼(300mm c/c)
#10x5/8"圓頭鋼牙	A4-70	6	修Z字碼(橫料用)每個2料

分格W	分格H	分格H1	分格H2			
1212.5	3150	957.5	2192.5			
序號	名稱	加工圖號	數量	長度	備註	模號
1	梗母企	X85972-01	1	3157		X85972
2	梗邊企	X85975-01R	1	3157		X85975
3	頂橫	X85982-01L-614	1	1230		X85982
4	雙梗中橫	X85983-01-614	1	1189.5		X85983
6	底橫	X85981-01-614	1	1189.5		X85981
7	扣蓋（頂）	X85989-01-614	3	1190.5		X85989
8	扣蓋（底）	X85988-01-614a	1	1190.5		X85988
9	掛碼	KM-GM01	1	200		X85998
10	掛碼	KM-GM02	1	200		X85998
11	梗玻骨(單玻)	X85991-01L	1	862.5		X85991
12	梗玻骨(單玻)	X85991-01R	1	862.5		X85991
22	擋水巴	SS-04	2	112		3mm鋁板
23	擋水巴	SS-05	1	139		3mm鋁板
24	Z字碼	UN-Z02	9	50		
25	Z字碼	UN-Z03-01	1	2990		
26	Z字碼	UN-Z01	3	50		

名稱	單元組裝圖	制圖	付吉寧	2022.04.06	修改			
材料		復核	謝永林	2022.04.08	日期			
顏色	JMQ213457(三塗)	批准	胡哥		圖號	CW-614(1)		


EG-DWG3


美特鋁質 有限公司
MIDI Aluminium Fabricator Ltd.


工程號	J853	地盤	延坪道住宅

圖號	層數	數量	總數	樓層	使用位置
CW-614a	1	1	1	25F	J853-SD-CW-4606

節點圖見: CW-614a(1)

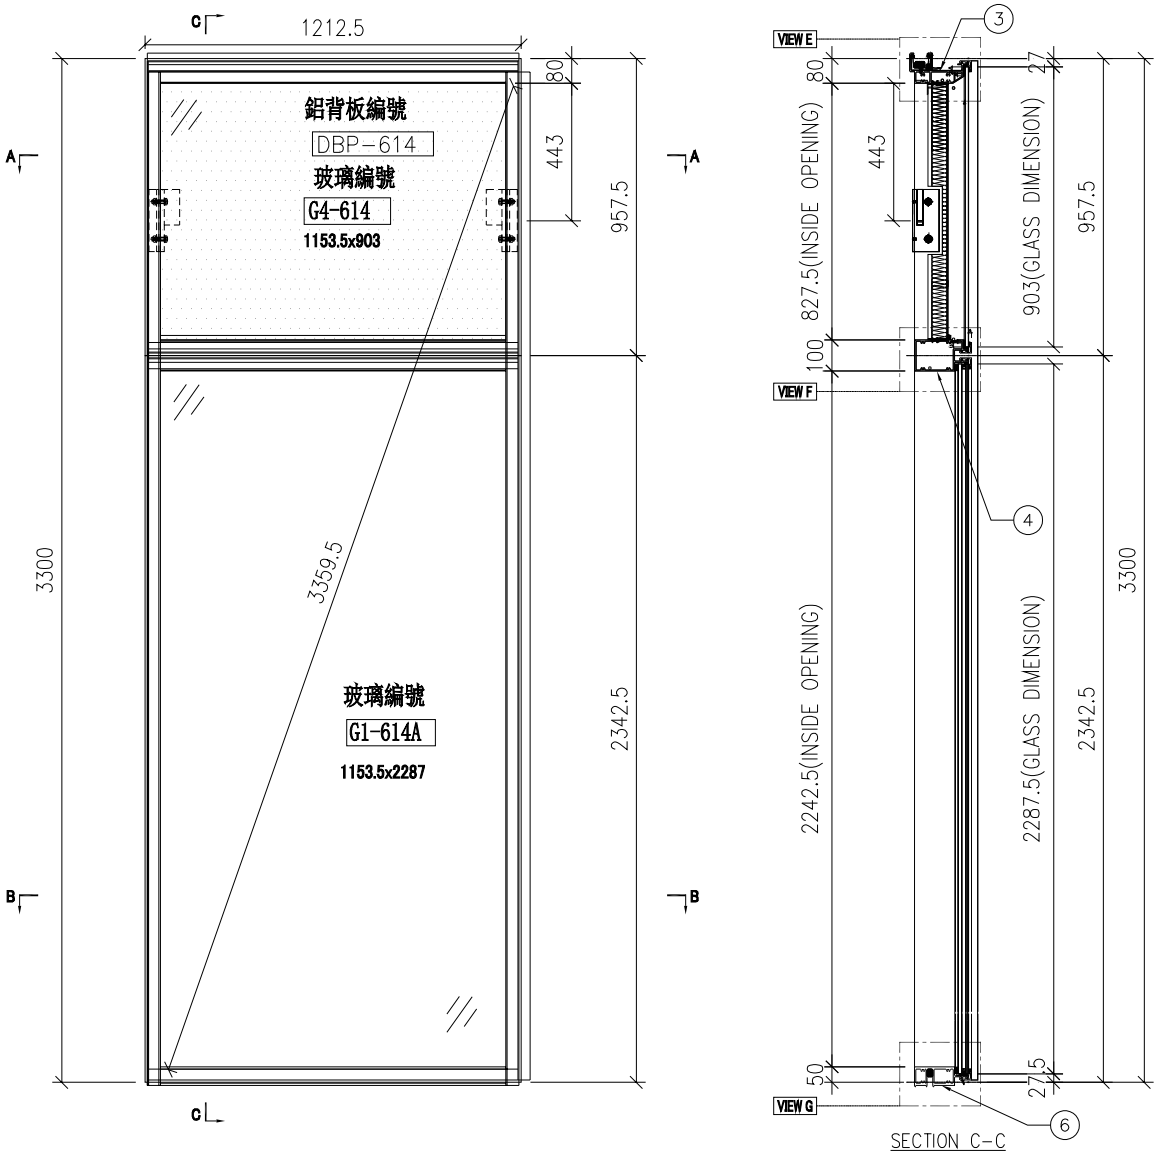

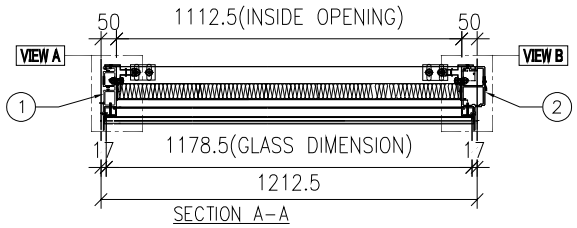

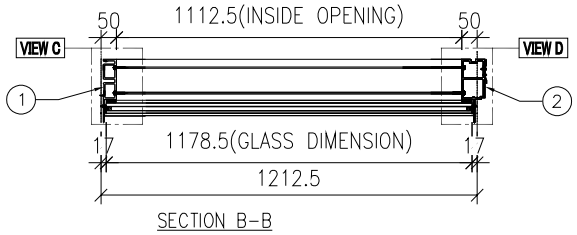


名稱	單元組裝圖	制圖	付吉寧	2022.04.06	修改			
材料		復核	謝永林	2022.04.08	日期			
顏色	JMQ213457(三塗)	批准	胡哥		圖號	CW-614a		

EG—DWG3

美特鋁質 有限公司
MIDI Aluminium Fabricator Ltd.

大樣圖見: CW—614a

工程號	J853	地盤	延坪道住宅

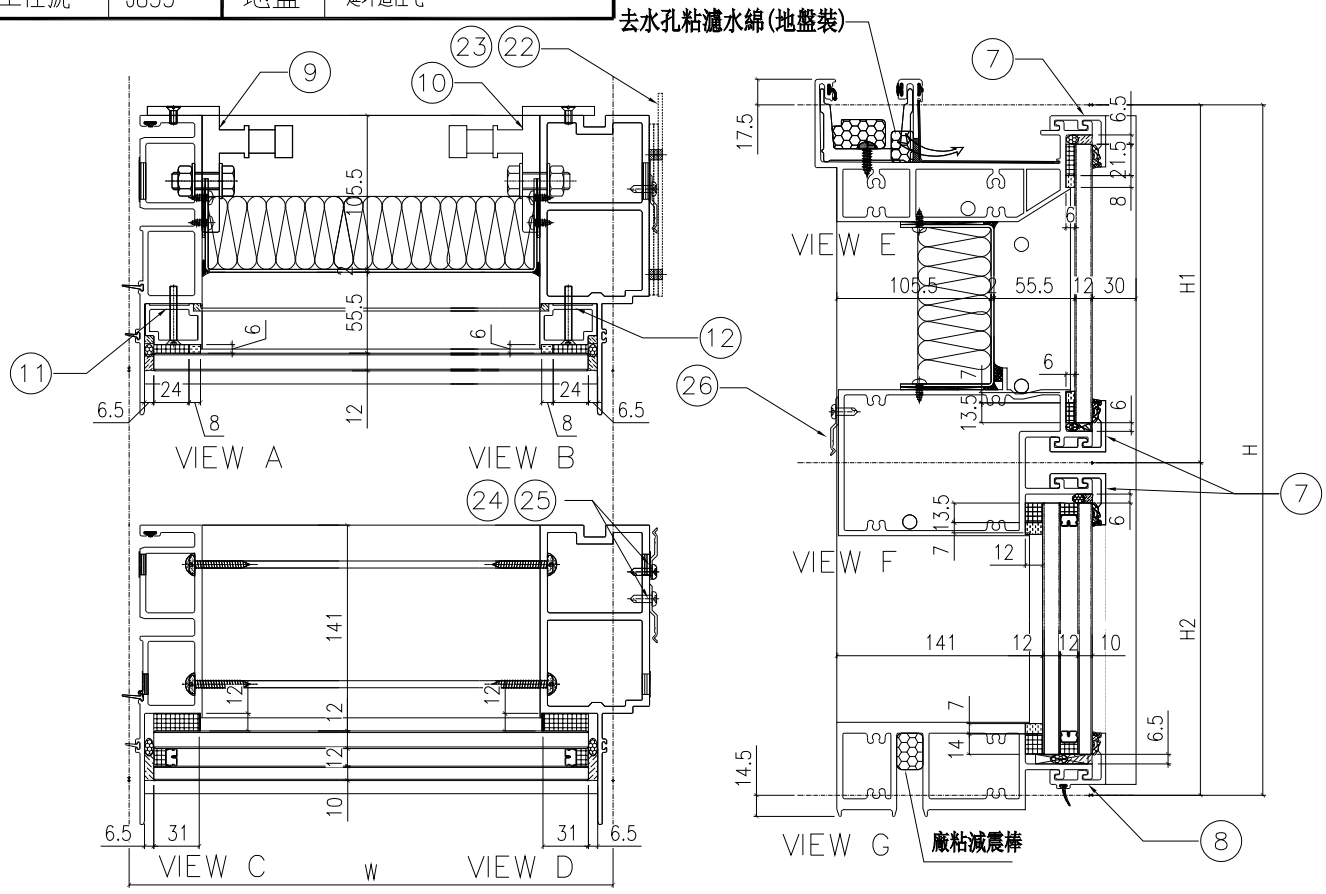

配件清單名稱	顏色	數量	備注
#10x5/8"囥頭鋼牙	A4-70	24	修背板用(300mmC/C)
#14x1-1/2"囥頭鋼牙	A4-70	24	修橫料
M5x40mm平頭機絲	A4-70	8	仝梗玻璃骨用
M5x12mm平頭機絲	A4-70	4	固定掛碼到企料上
M12x40mm六角螺栓	A4-70	4	企料鋁碼用(配1螺母,1平介,1彈介)
3/16x3/4"囥頭機絲	A4-70	4	修擋水巴
#10x5/8"圓頭鋼牙	A4-70	18	修Z字碼(每個2料)
#10x5/8"圓頭鋼牙	A4-70	11	修雙拼Z字碼(300mm c/c)
#10x5/8"圓頭鋼牙	A4-70	6	修Z字碼(橫料用)每個2料

分格W	分格H	分格H1	分格H2			
1212.5	3300	957.5	2342.5			
序號	名稱	加工圖號	數量	長度	備註	模號
1	梗母企	X85972-01a	1	3307		X85972
2	梗邊企	X85975-01aR	1	3307		X85975
3	頂橫	X85982-01L-614	1	1230		X85982
4	雙梗中橫	X85983-01-614	1	1189.5		X85983
6	底橫	X85981-01-614	1	1189.5		X85981
7	扣蓋（頂）	X85989-01-614	3	1190.5		X85989
8	扣蓋（底）	X85988-01-614a	1	1190.5		X85988
9	掛碼	KM-GM01	1	200		X85998
10	掛碼	KM-GM02	1	200		X85998
11	梗玻骨(單玻)	X85991-01L	1	862.5		X85991
12	梗玻骨(單玻)	X85991-01R	1	862.5		X85991
22	擋水巴	SS-04	2	112		3mm鋁板
23	擋水巴	SS-05	1	139		3mm鋁板
24	Z字碼	UN-Z02	8	50		
25	Z字碼	UN-Z03-02	1	3140		
26	Z字碼	UN-Z01	3	50		

名稱	單元組裝圖	制圖	付吉寧	2022.04.06	修改			
材料		復核	謝永林	2022.04.08	日期			
顏色	JMQ213457(三塗)	批准	胡哥		圖號	CW-614a(1)		


EG－DWG3


美特鋁質 有限公司
MIDI Aluminium Fabricator Ltd.

工程號	J853	地盤	延坪道住宅


圖號	層數	數量	總數	樓層	使用位置
CW－614b	1	1	1	23F	J853－SD－CW－4606

節點圖見: CW－614b(1)

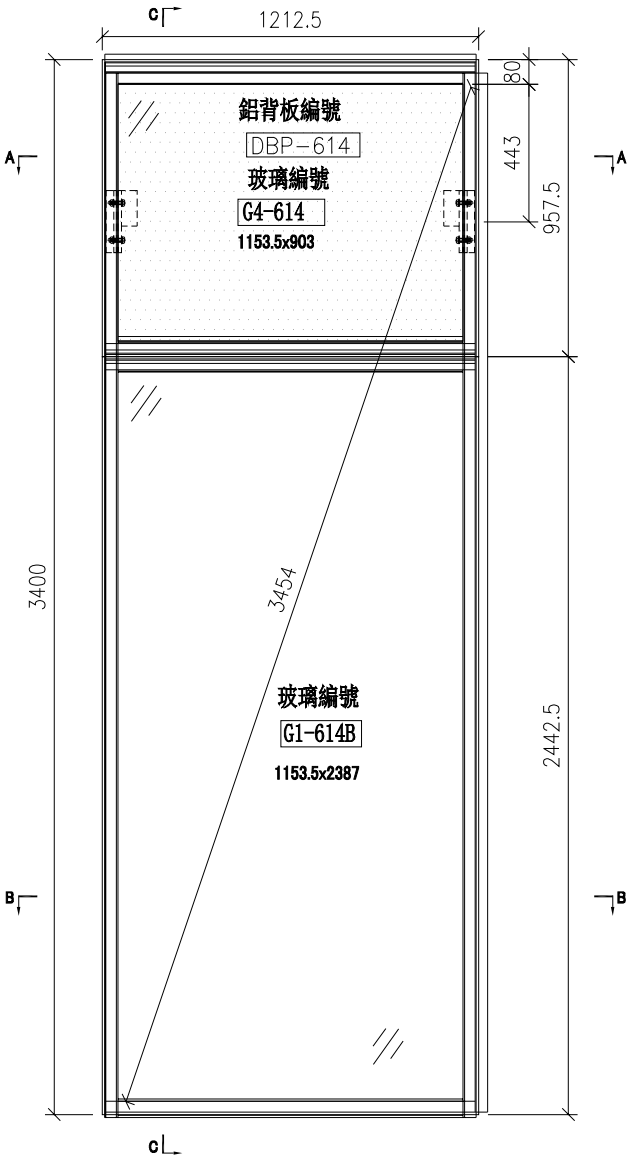


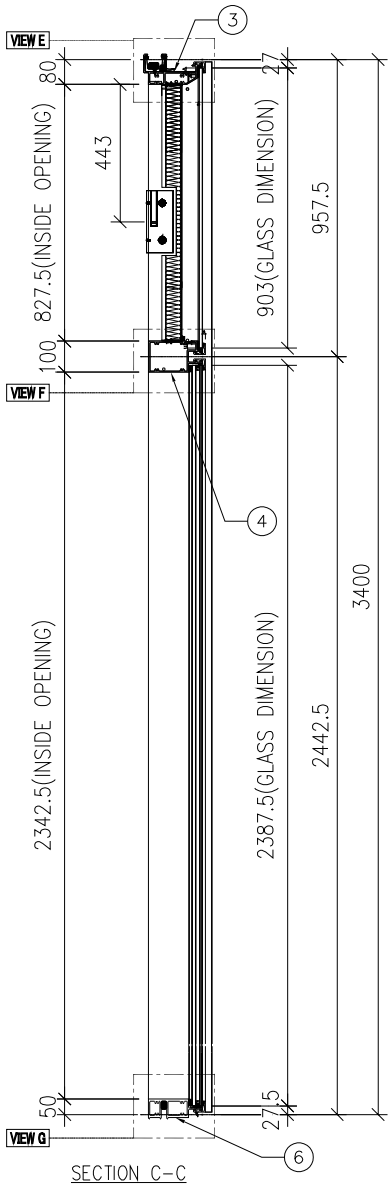

SECTION C－C

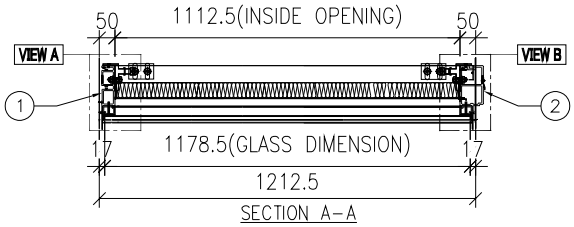

SECTION A－A

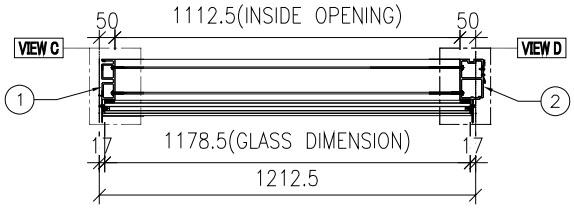

SECTION B－B


名稱	單元組裝圖	制圖	付吉寧	2022.04.06	修改			
材料		復核	謝永林	2022.04.08	日期			
顏色	JMQ213457(三塗)	批准	胡哥		圖號	CW－614b		

EG-DWG3

美特鋁質 有限公司
MIDI Aluminium Fabricator Ltd.

大樣圖見: CW-614b

工程號	J853	地盤	延坪道住宅

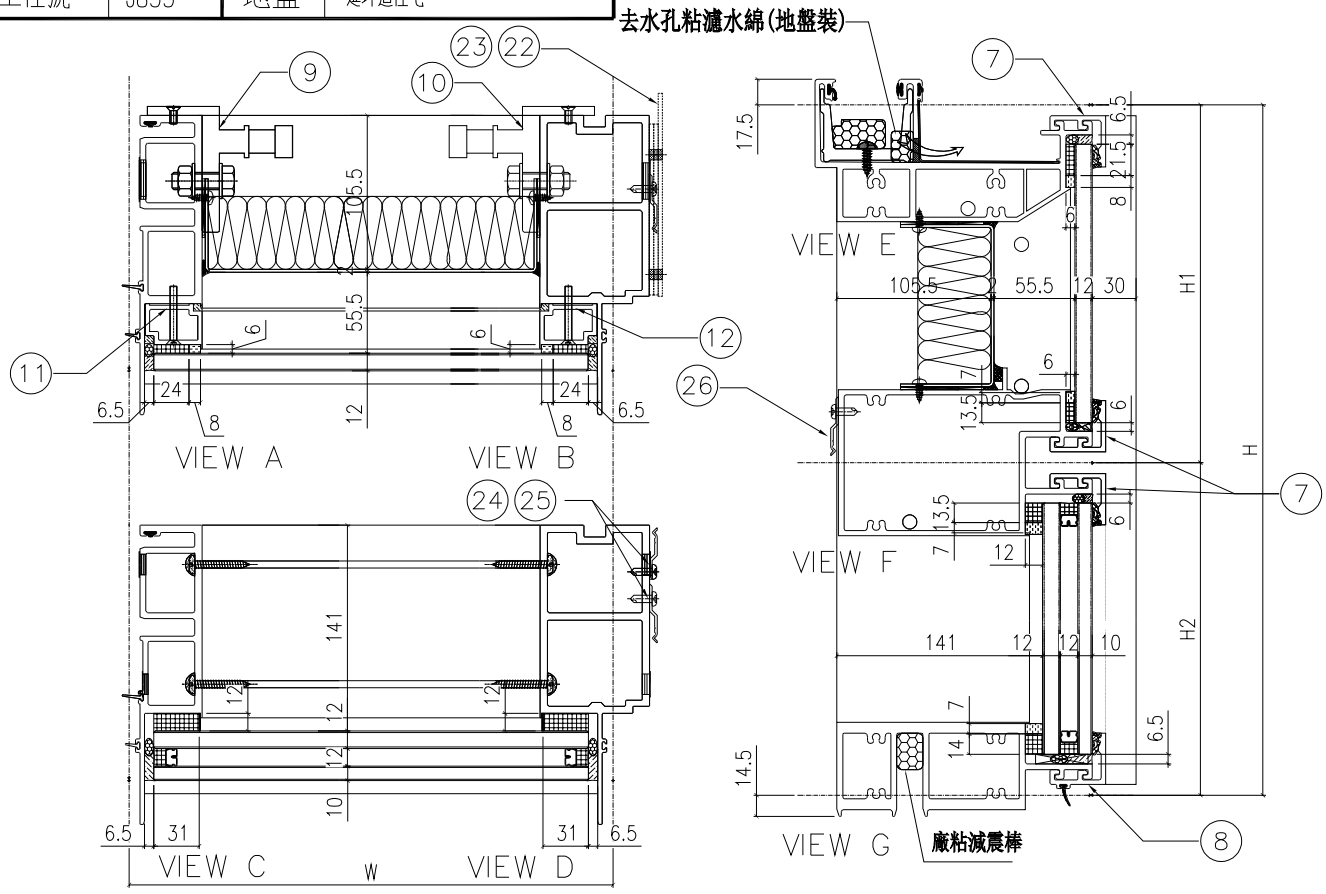

配件清單名稱	顏色	數量	備注
#10x5/8"圓頭鋼牙	A4-70	24	修背板用(300mmC/C)
#14x1-1/2"圓頭鋼牙	A4-70	24	修橫料
M5x40mm平頭機絲	A4-70	8	全梗玻璃骨用
M5x12mm平頭機絲	A4-70	4	固定掛碼到企料上
M12x40mm六角螺栓	A4-70	4	企料鋁碼用(配1螺母,1平介,1彈介)
3/16x3/4"圓頭機絲	A4-70	4	修擋水巴
#10x5/8"圓頭鋼牙	A4-70	18	修Z字碼(每個2料)
#10x5/8"圓頭鋼牙	A4-70	11	修雙拼Z字碼(300mm c/c)
#10x5/8"圓頭鋼牙	A4-70	6	修Z字碼(橫料用)每個2料

分格W	分格H	分格H1	分格H2			
1212.5	3400	957.5	2442.5			
序號	名稱	加工圖號	數量	長度	備註	模號
1	梗母企	X85972-01b	1	3407		X85972
2	梗邊企	X85975-01bR	1	3407		X85975
3	頂橫	X85982-01L-614	1	1230		X85982
4	雙梗中橫	X85983-01-614	1	1189.5		X85983
6	底橫	X85981-01-614	1	1189.5		X85981
7	扣蓋（頂）	X85989-01-614	3	1190.5		X85989
8	扣蓋（底）	X85988-01-614a	1	1190.5		X85988
9	掛碼	KM-GM01	1	200		X85998
10	掛碼	KM-GM02	1	200		X85998
11	梗玻骨(單玻)	X85991-01L	1	862.5		X85991
12	梗玻骨(單玻)	X85991-01R	1	862.5		X85991
22	擋水巴	SS-04	2	112		3mm鋁板
23	擋水巴	SS-05	1	139		3mm鋁板
24	Z字碼	UN-Z02	8	50		
25	Z字碼	UN-Z03-03	1	3240		
26	Z字碼	UN-Z01	3	50		

名稱	單元組裝圖	制圖	付吉寧	2022.04.06	修改			
材料		復核	謝永林	2022.04.08	日期			
顏色	JMQ213457(三塗)	批准	胡哥		圖號	CW-614b(1)		


EG－DWG3

美特鋁質 有限公司
MIDI Aluminium Fabricator Ltd.

工程號	J853	地盤	延坪道住宅

圖號	層數	數量	總數	樓層	使用位置
CW－614c	1	1	1	16F	J853－SD－CW－4606

節點圖見: CW－614c(1)

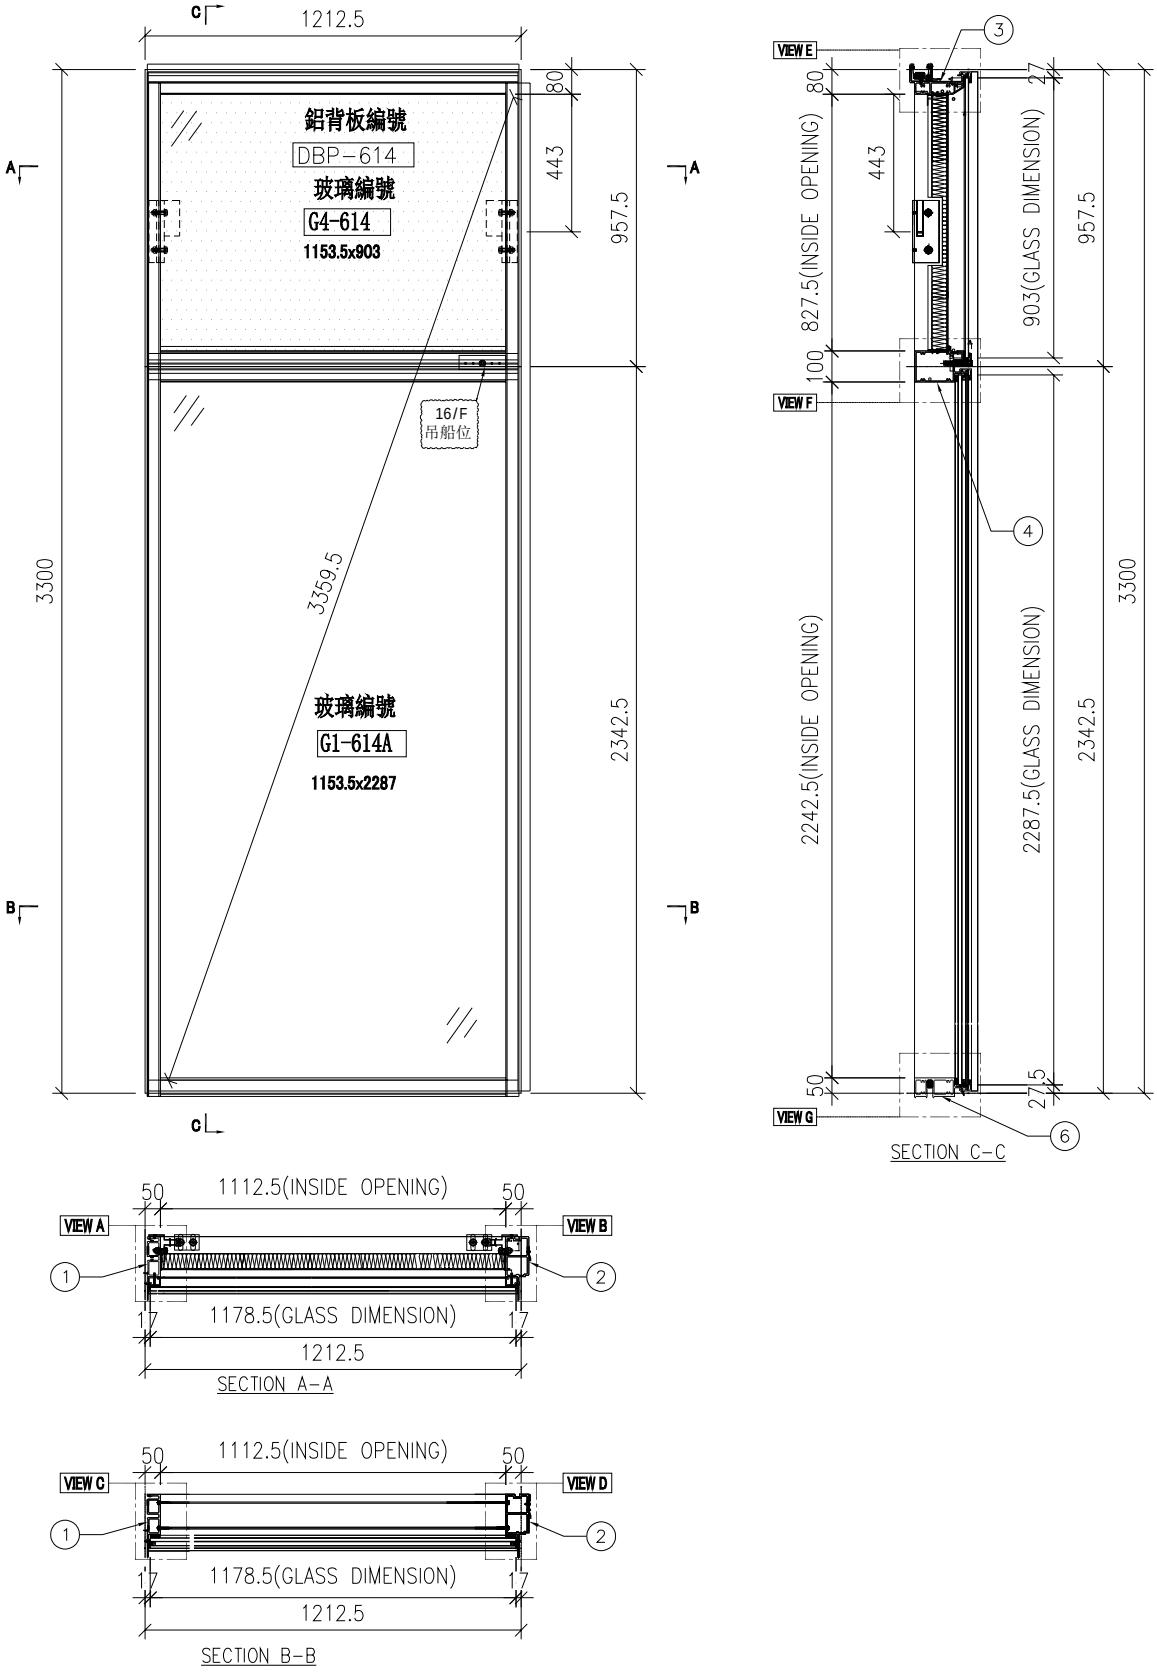


名稱	單元組裝圖	制圖	付吉寧	2022.04.06	修改			
材料		復核	謝永林	2022.04.08	日期			
顏色	JMQ213457(三塗)	批准	胡哥		圖號	CW－614c		

EG—DWG3

美特鋁質 有限公司
MIDI Aluminium Fabricator Ltd.

大樣圖見: CW—614c

工程號	J853	地盤	延坪道住宅

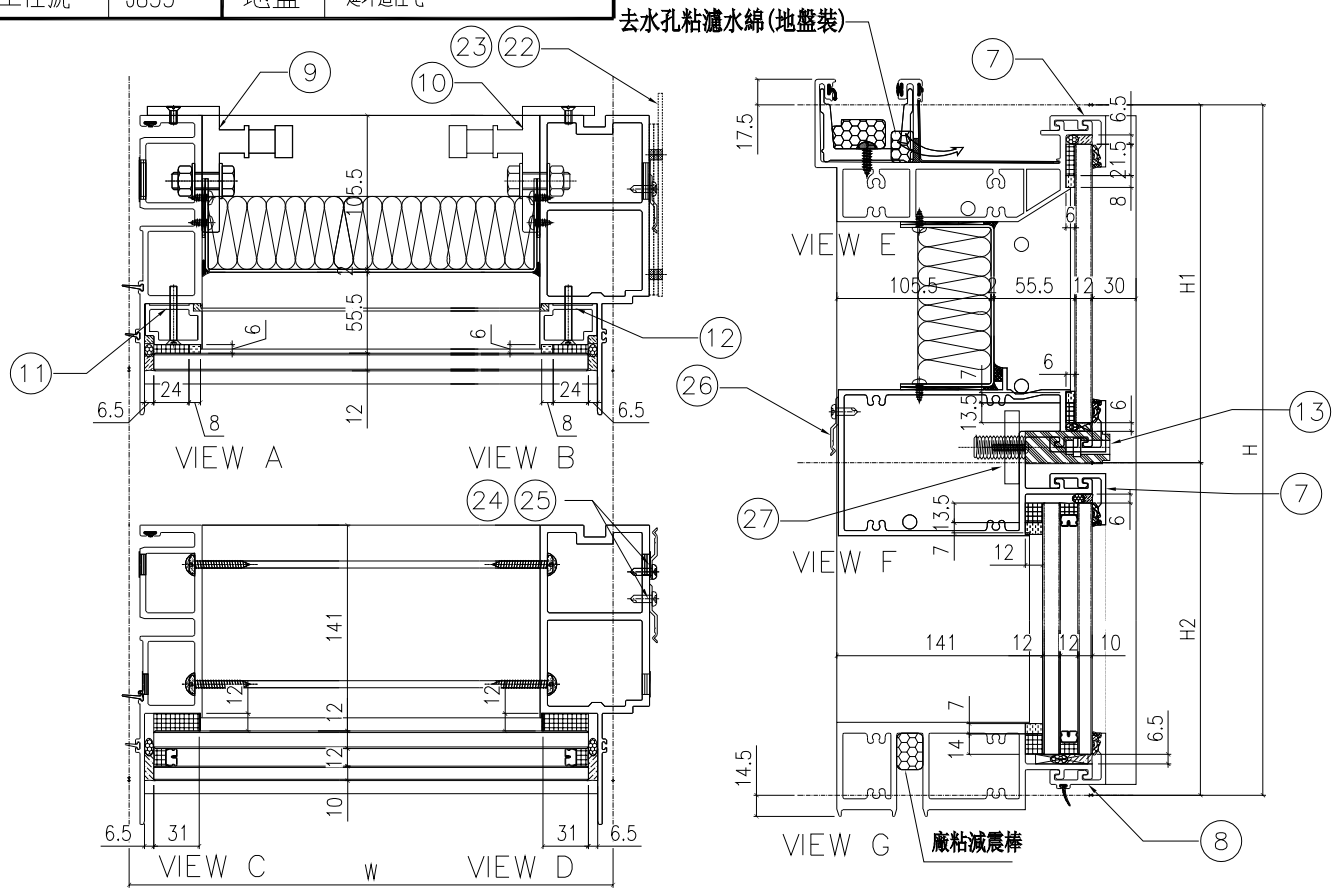

配件清單名稱	顏色	數量	備注
#10x5/8"圓頭鋼牙	A4-70	24	修背板用(300mmC/C)
#14x1-1/2"圓頭鋼牙	A4-70	24	修橫料
M5x40mm半頭機絲	A4-70	8	全梗玻璃骨用
M5x12mm半頭機絲	A4-70	4	固定掛碼到企料上
M12x40mm六角螺栓	A4-70	4	企料掛碼用(配1螺母,1平介,1彈介)
3/16x3/4"圓頭機絲	A4-70	4	修擋水巴
#10x5/8"圓頭鋼牙	A4-70	18	修Z字碼(每個2料)
#10x5/8"圓頭鋼牙	A4-70	11	修雙拼Z字碼(300mm c/c)
#10x5/8"圓頭鋼牙	A4-70	6	修Z字碼(橫料用)每個2料
M5x23mm圓頭機絲	A4-70	4	固定吊船碼鋼巴用

分格W	分格H	分格H1	分格H2			
1212.5	3300	957.5	2342.5			

序號	名稱	加工圖號	數量	長度	備註	模號
1	梗母企	X85972-01a	1	3307		X85972
2	梗邊企	X85975-01aR	1	3307		X85975
3	頂橫	X85982-01L-614	1	1230		X85982
4	雙梗中橫	X85983-01-614dR	1	1189.5		X85983
6	底橫	X85981-01-614	1	1189.5		X85981
7	扣蓋（頂）	X85989-01-614	2	1190.5		X85989
8	扣蓋（底）	X85988-01-614a	1	1190.5		X85988
9	掛碼	KM-GM01	1	200		X85998
10	掛碼	KM-GM02	1	200		X85998
11	梗玻骨(單玻)	X85991-01L	1	862.5		X85991
12	梗玻骨(單玻)	X85991-01R	1	862.5		X85991
13	扣蓋（吊船）	X85989-01-614dR	1	1190.5		X85989
22	擋水巴	SS-04	2	112		3mm鋁板
23	擋水巴	SS-05	1	139		3mm鋁板
24	Z字碼	UN-Z02	8	50		
25	Z字碼	UN-Z03-02	1	3140		
26	Z字碼	UN-Z01	3	50		
27	吊船碼鋼巴	UN-GB01	1	150		

名稱	單元組裝圖	制圖	付吉寧	2022.04.06	修改			
材料		復核	謝永林	2022.04.08	日期			
顏色	JMQ213457(三塗)	批准	胡哥		圖號	CW-614c(1)		


EG－DWG3


美特鋁質 有限公司
MIDI Aluminium Fabricator Ltd.

工程號	J853	地盤	延坪道住宅


圖號	層數	數量	總數	樓層	使用位置
CW－614d	1	1	1	22F	J853－SD－CW－4606

節點圖見: CW－614d(1)

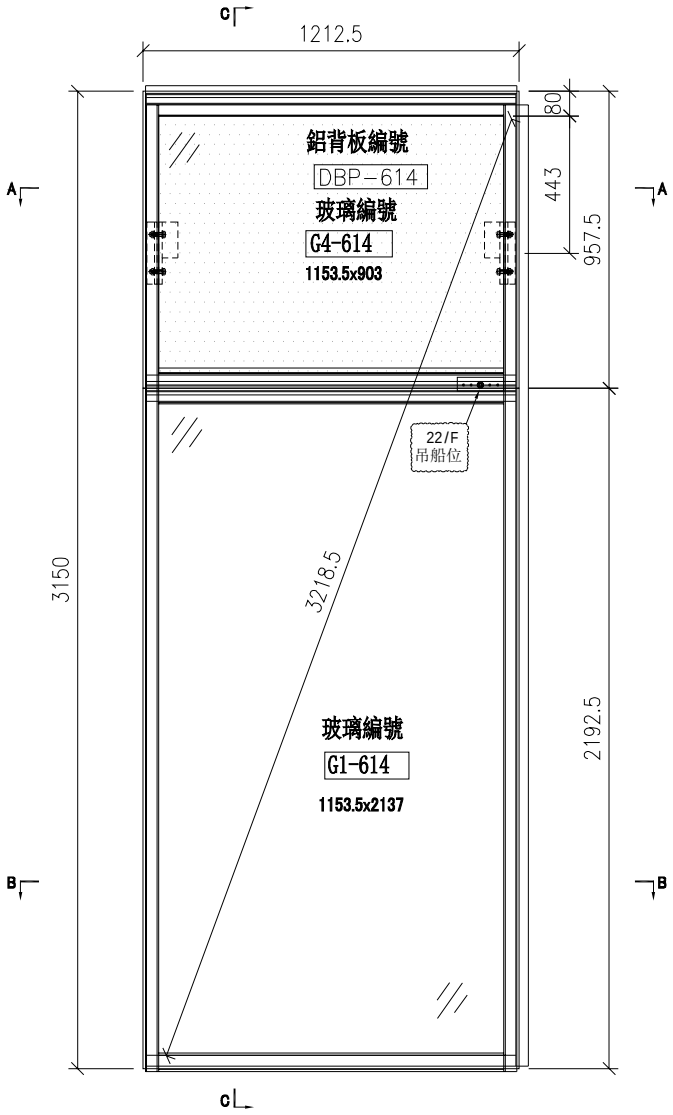


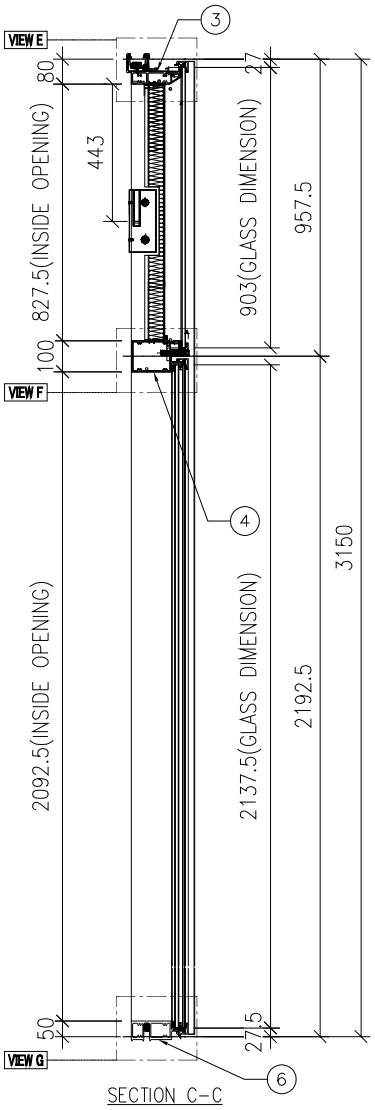

SECTION C－C

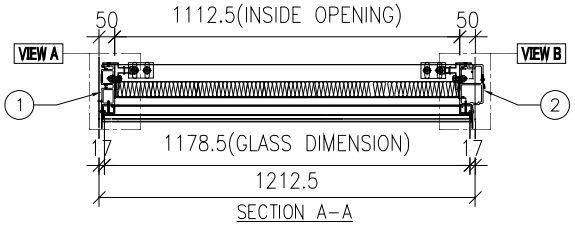

SECTION A－A

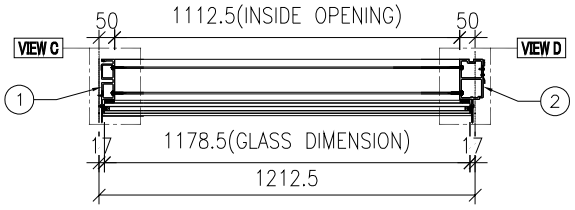

SECTION B－B


名稱	單元組裝圖	制圖	付吉寧	2022.04.06	修改			
材料		復核	謝永林	2022.04.08	日期			
顏色	JMQ213457(三塗)	批准	胡哥		圖號	CW－614d		

EG－DWG3

美特鋁質 有限公司
MIDI Aluminium Fabricator Ltd.

大樣圖見: CW－614d

工程號	J853	地盤	延坪道住宅

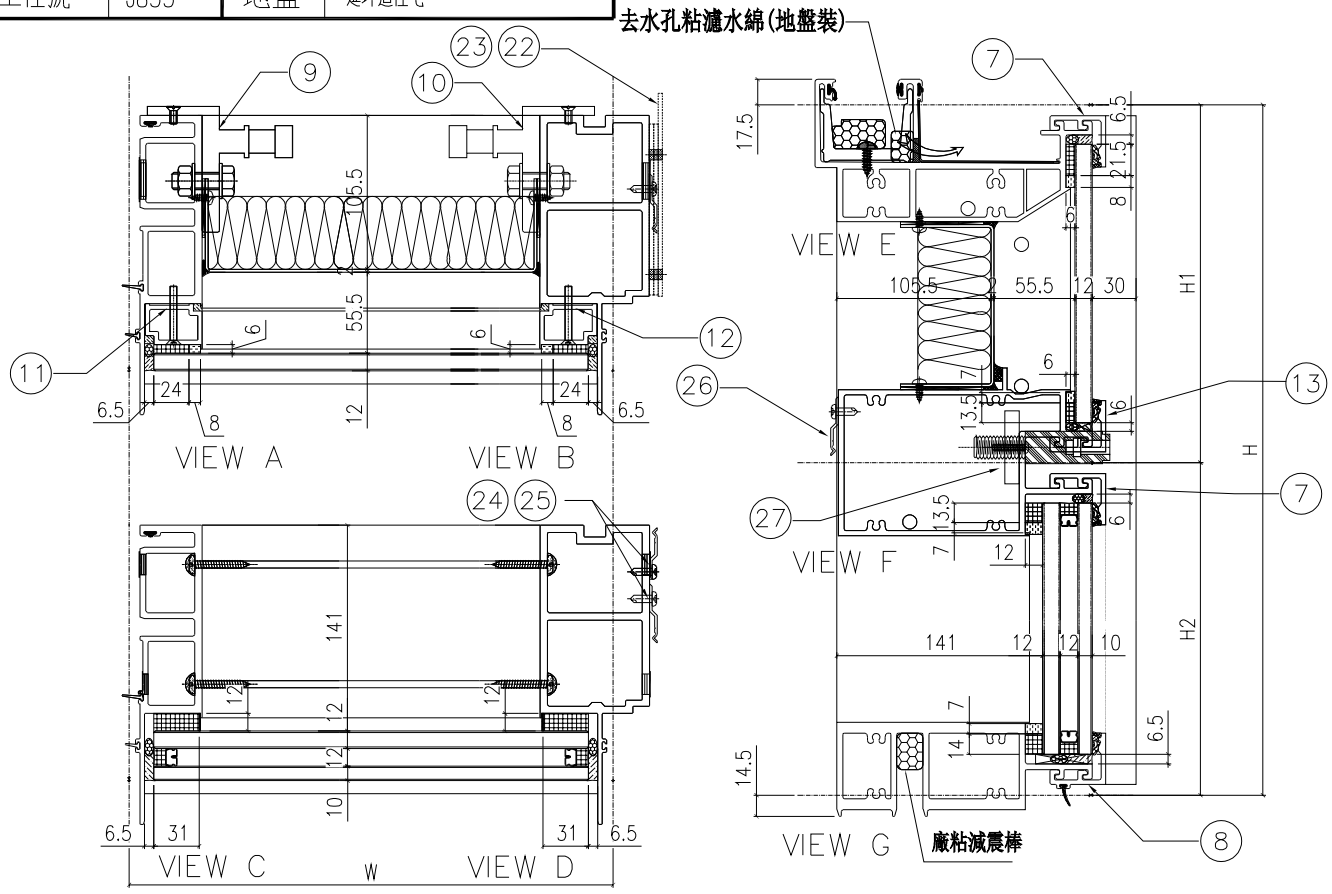

配件清單名稱	顏色	數量	備注
#10x5/8"圓頭鋼牙	A4-70	24	修背板用(300mmC/C)
#14x1-1/2"圓頭鋼牙	A4-70	24	修橫料
M5x40mm半頭機絲	A4-70	8	全梗玻璃骨用
M5x12mm半頭機絲	A4-70	4	固定掛碼到企料上
M12x40mm六角螺栓	A4-70	4	企料鋁碼用(配1螺母,1平介,1彈介)
3/16x3/4"圓頭機絲	A4-70	4	修擋水巴
#10x5/8"圓頭鋼牙	A4-70	16	修Z字碼(每個2料)
#10x5/8"圓頭鋼牙	A4-70	11	修雙拼Z字碼(300mm c/c)
#10x5/8"圓頭鋼牙	A4-70	6	修Z字碼(橫料用)每個2料
M5x23mm圓頭機絲	A4-70	4	固定吊船碼鋼巴用

分格W	分格H	分格H1	分格H2			
1212.5	3150	957.5	2192.5			

序號	名稱	加工圖號	數量	長度	備註	模號
1	梗母企	X85972-01	1	3157		X85972
2	梗邊企	X85975-01R	1	3157		X85975
3	頂橫	X85982-01L-614	1	1230		X85982
4	雙梗中橫	X85983-01-614dR	1	1189.5		X85983
6	底橫	X85981-01-614	1	1189.5		X85981
7	扣蓋（頂）	X85989-01-614	2	1190.5		X85989
8	扣蓋（底）	X85988-01-614a	1	1190.5		X85988
9	掛碼	KM-GM01	1	200		X85998
10	掛碼	KM-GM02	1	200		X85998
11	梗玻骨(單玻)	X85991-01L	1	862.5		X85991
12	梗玻骨(單玻)	X85991-01R	1	862.5		X85991
13	扣蓋（吊船）	X85989-01-614dR	1	1190.5		X85989
22	擋水巴	SS-04	2	112		3mm鋁板
23	擋水巴	SS-05	1	139		3mm鋁板
24	Z字碼	UN-Z02	9	50		
25	Z字碼	UN-Z03-01	1	2990		
26	Z字碼	UN-Z01	3	50		
27	吊船碼鋼巴	UN-GB01	1	150		

名稱	單元組裝圖	制圖	付吉寧	2022.04.06	修改			
材料		復核	謝永林	2022.04.08	日期			
顏色	JMQ213457(三塗)	批准	胡哥		圖號	CW－614d(1)		


EG-DWG3


美特鋁質 有限公司
MIDI Aluminium Fabricator Ltd.

工程號	J853	地盤	延坪道住宅


圖號	層數	數量	總數	樓層	使用位置
CW-615	9	1	9	10F-15F,17F-21F	J853-SD-CW-4607

節點圖見: CW-615(1)

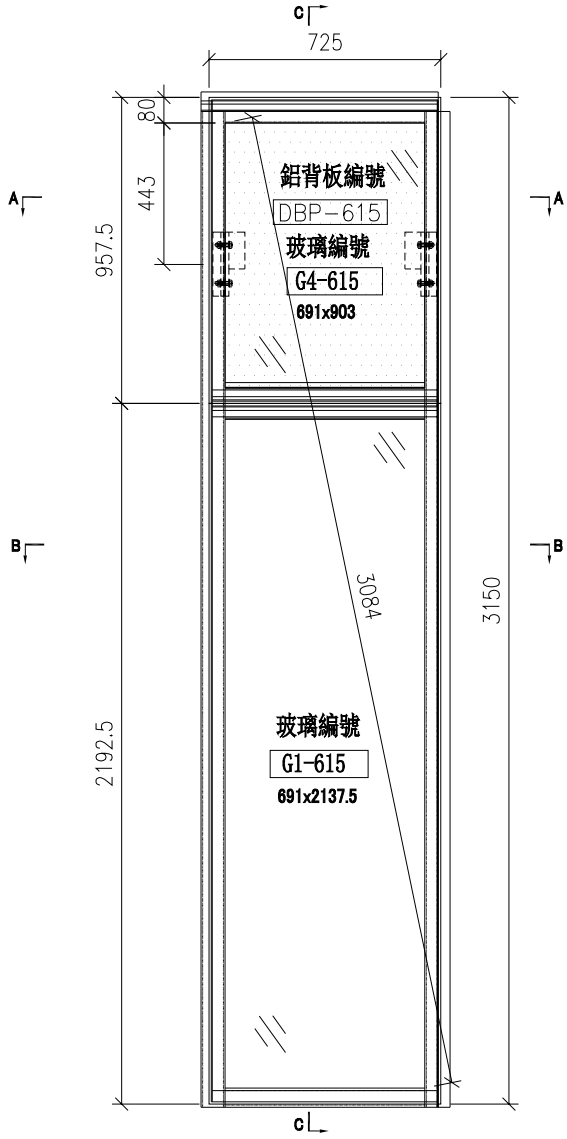


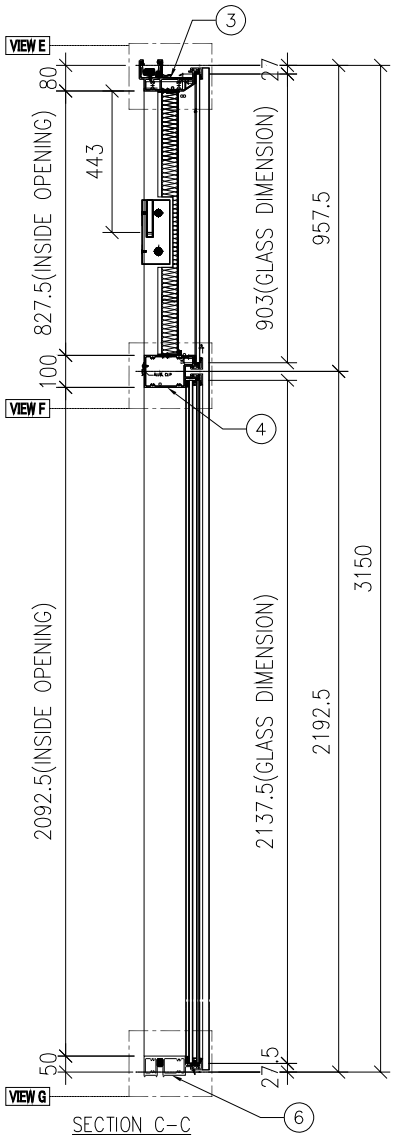

SECTION C-C

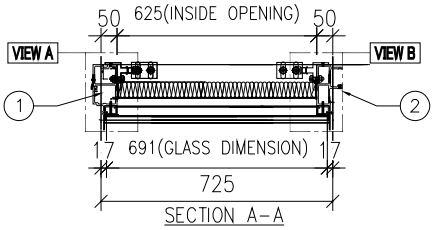

SECTION A-A

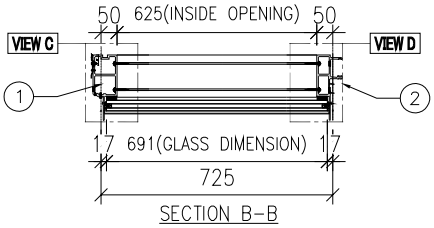

SECTION B-B


名稱	單元組裝圖	制圖	付吉寧	2022.04.06	修改			
材料		復核	謝永林	2022.04.08	日期			
顏色	JMQ213457(三塗)	批准	胡哥		圖號	CW-615		


EG－DWG3

美特鋁質 有限公司
MIDI Aluminium Fabricator Ltd.

大樣圖見: CW－615

工程號	J853	地盤	延坪道住宅

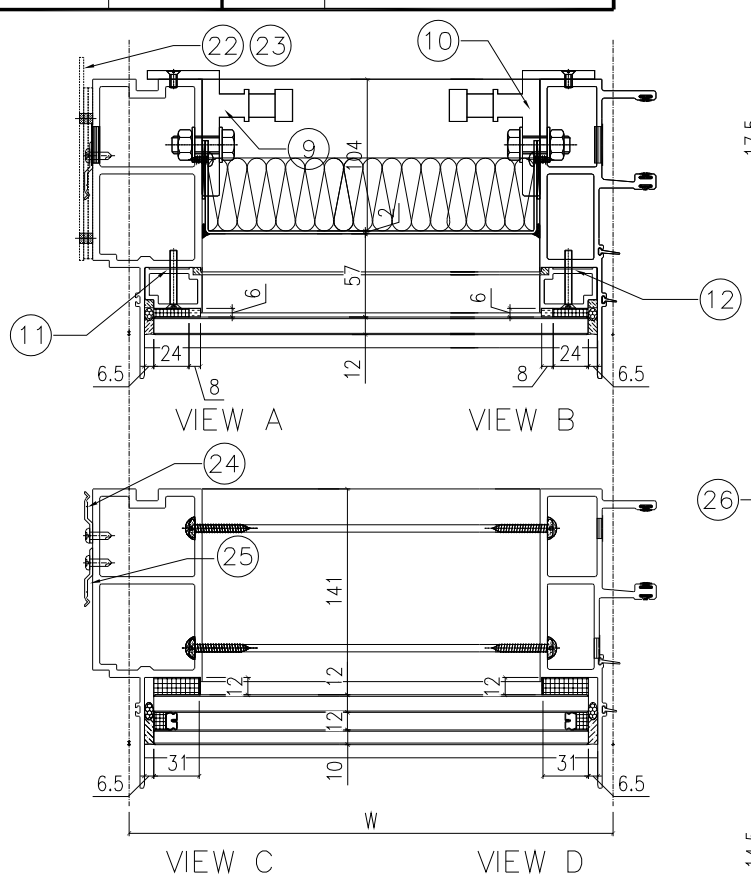

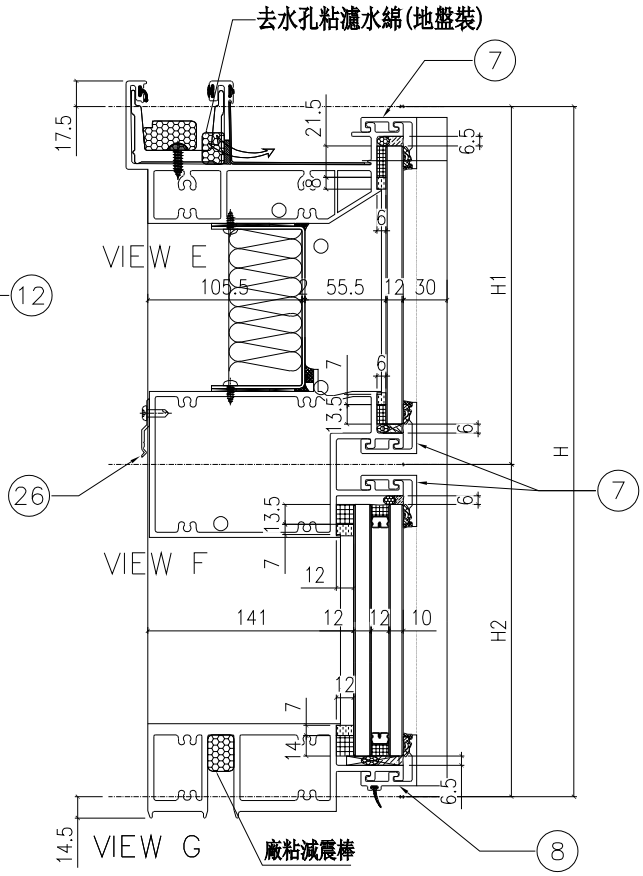

配件清單名稱	顏色	數量	備注
#10x5/8"圓頭鋼牙	A4-70	24	修背板用(300mmC/C)
#14x1-1/2"圓頭鋼牙	A4-70	24	修橫料
M5x40mm平頭機絲	A4-70	8	全梗玻璃骨用
M5x12mm平頭機絲	A4-70	4	固定掛碼到企料上
M12x40mm六角螺栓	A4-70	4	企料鋁碼用(配1螺母,1平介,1彈介)
3/16x3/4"圓頭機絲	A4-70	2	修擋水巴
#10x5/8"圓頭鋼牙	A4-70	16	修Z字碼(每個2料)
#10x5/8"圓頭鋼牙	A4-70	11	修雙拼Z字碼(300mm c/c)
#10x5/8"圓頭鋼牙	A4-70	4	修Z字碼(橫料用)每個2料

分格W	分格H	分格H1	分格H2			
725	3150	957.5	2192.5			

序號	名稱	加工圖號	數量	長度	備註	模號
1	梗邊企	X85975-01L	1	3157		X85975
2	梗公企	X85971-01	1	3157		X85971
3	頂橫	X85982-01L-615	1	742.5		X85982
4	雙梗中橫	X85983-01-615	1	702		X85983
6	底橫	X85981-01-615	1	702		X85981
7	扣蓋（頂）	X85989-01-615	3	703		X85989
8	扣蓋（底）	X85988-01-615a	1	703		X85988
9	掛碼	KM-GM01	1	200		X85998
10	掛碼	KM-GM02	1	200		X85998
11	梗玻骨(單玻)	X85991-01L	1	862.5		X85991
12	梗玻骨(單玻)	X85991-01R	1	862.5		X85991
22	擋水凹	SS-04	2	112		3mm鋁板
23	擋水凹	SS-05	1	139		3mm鋁板
24	Z字碼	UN-Z02	8	50		
25	Z字碼	UN-Z03-01	1	2990		
26	Z字碼	UN-Z01	2	50		

名稱	單元組裝圖	制圖	付吉寧	2022.04.06	修改			
材料		復核	謝永林	2022.04.08	日期			
顏色	JMQ213457(三塗)	批准	胡哥		圖號	CW-615(1)		


EG-DWG3


美特鋁質 有限公司
MIDI Aluminium Fabricator Ltd.

圖號	層數	數量	總數	樓層	使用位置
CW-615a	1	1	1	25F	J853-SD-CW-4607


節點圖見: CW-615a(1)

工程號	J853	地盤	延坪道住宅

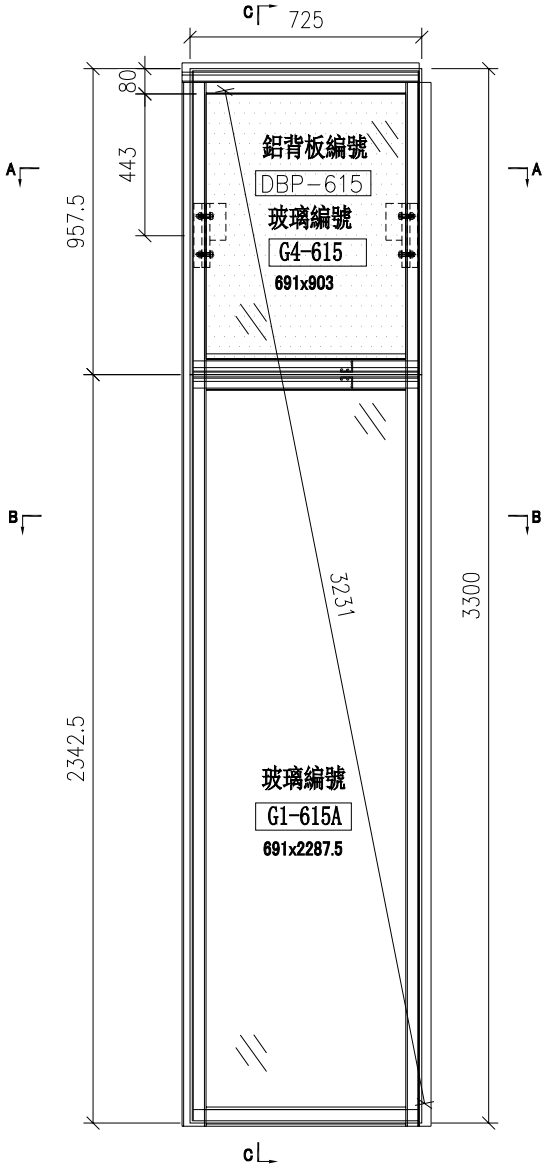


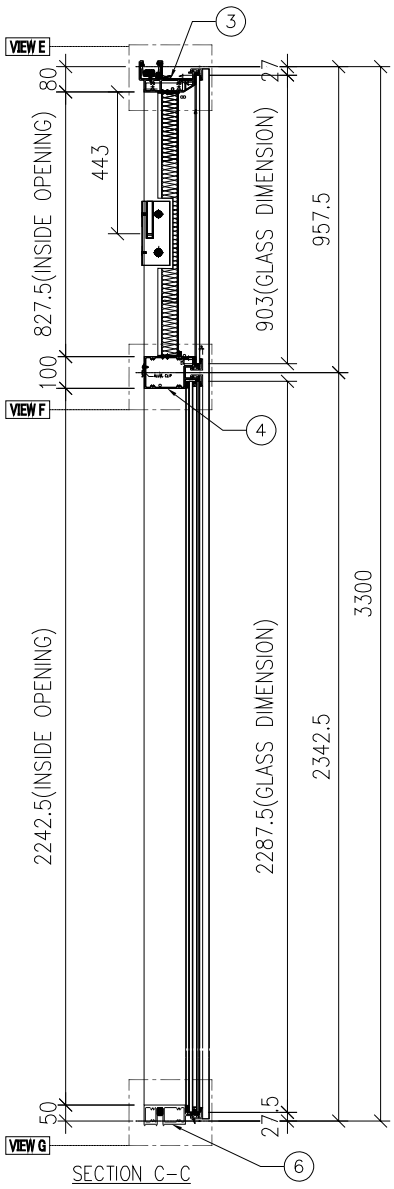

SECTION C-C

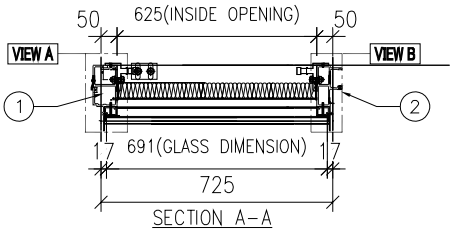

SECTION A-A

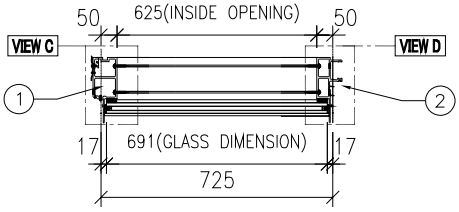

SECTION B-B


名稱	單元組裝圖	制圖	付吉寧	2022.04.06	修改			
材料		復核	謝永林	2022.04.08	日期			
顏色	JMQ213457(三塗)	批准	胡哥		圖號	CW-615a		


EG—DWG3

美特鋁質 有限公司
MIDI Aluminium Fabricator Ltd.

大樣圖見: CW—615a

工程號	J853	地盤	延坪道住宅

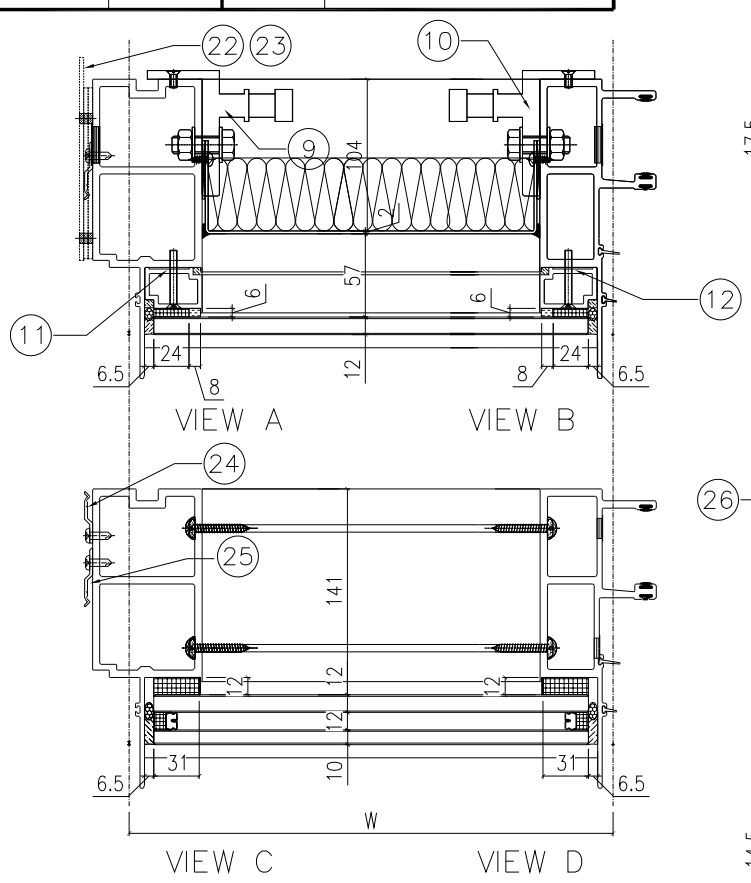

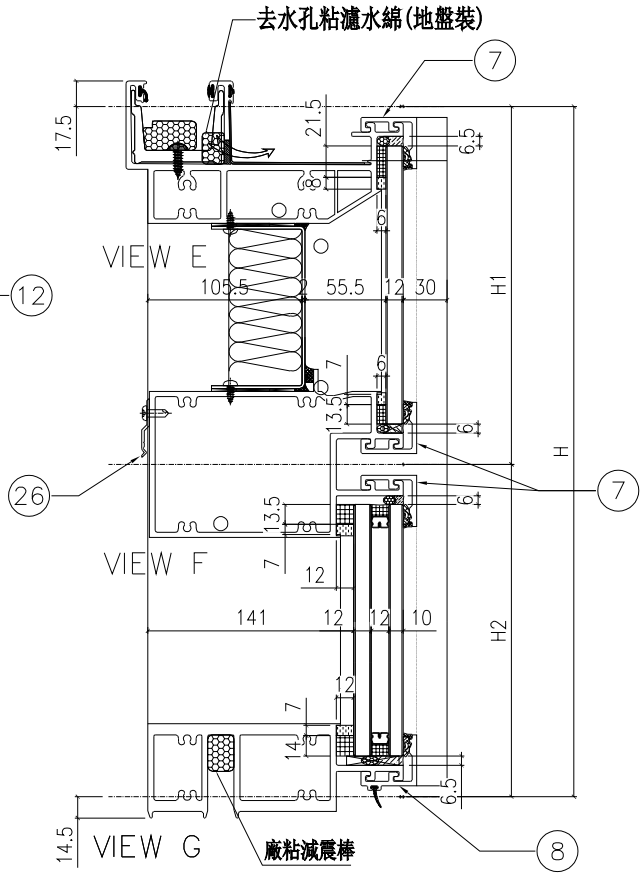

配件清單名稱	顏色	數量	備注
#10x5/8"圓頭鋼牙	A4-70	24	修背板用(300mmC/C)
#14x1-1/2"圓頭鋼牙	A4-70	24	修橫料
M5x40mm平頭機絲	A4-70	8	全梗玻璃骨用
M5x12mm平頭機絲	A4-70	4	固定掛碼到企料上
M12x40mm六角螺栓	A4-70	4	企料鋁碼用(配1螺母,1半介,1彈介)
3/16x3/4"圓頭機絲	A4-70	4	修擋水巴
#10x5/8"圓頭鋼牙	A4-70	18	修Z字碼(每個2料)
#10x5/8"圓頭鋼牙	A4-70	11	修雙拼Z字碼(300mm c/c)
#10x5/8"圓頭鋼牙	A4-70	4	修Z字碼(橫料用)每個2料

分格W	分格H	分格H1	分格H2			
725	3300	957.5	2342.5			

序號	名稱	加工圖號	數量	長度	備註	模號
1	梗邊企	X85975-01aL	1	3307		X85975
2	梗公企	X85971-01a	1	3307		X85971
3	頂橫	X85982-01L-615	1	742.5		X85982
4	雙梗中橫	X85983-01-615	1	702		X85983
6	底橫	X85981-01-615	1	702		X85981
7	扣蓋（頂）	X85989-01-615	3	703		X85989
8	扣蓋（底）	X85988-01-615a	1	703		X85988
9	掛碼	KM-GM01	1	200		X85998
10	掛碼	KM-GM02	1	200		X85998
11	梗玻骨(單玻)	X85991-01L	1	862.5		X85991
12	梗玻骨(單玻)	X85991-01R	1	862.5		X85991
22	擋水巴	SS-04	2	112		3mm鋁板
23	擋水巴	SS-05	1	139		3mm鋁板
24	Z字碼	UN-Z02	9	50		
25	Z字碼	UN-Z03-02	1	3140		
26	Z字碼	UN-Z01	2	50		

名稱	單元組裝圖	制圖	付吉寧	2022.04.06	修改			
材料		復核	謝永林	2022.04.08	日期			
顏色	JMQ213457(三塗)	批准	胡哥		圖號	CW-615a(1)		


EG-DWG3


美特鋁質 有限公司
MIDI Aluminium Fabricator Ltd.

圖號	層數	數量	總數	樓層	使用位置
CW-615b	1	1	1	23F	J853-SD-CW-4607

節點圖見: CW-615b(1)

工程號	J853	地盤	延坪道住宅

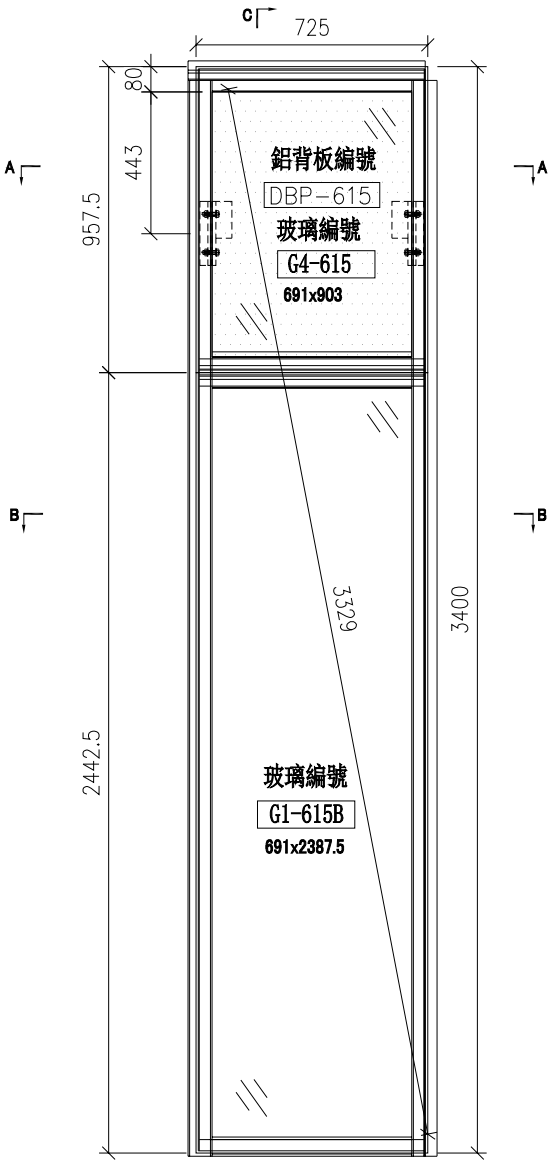

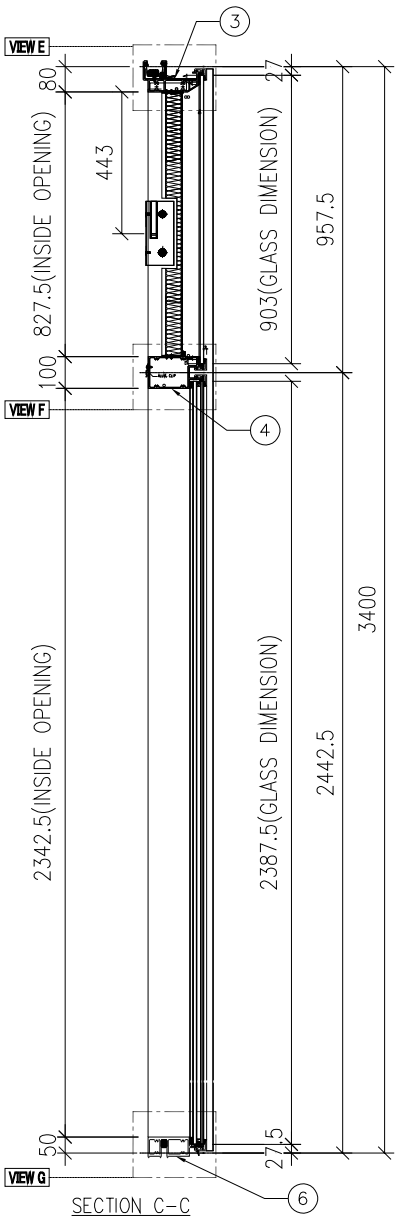


名稱	單元組裝圖	制圖	付吉寧	2022.04.06	修改			
材料		復核	謝永林	2022.04.08	日期			
顏色	JMQ213457(三塗)	批准	胡哥		圖號	CW-615b		


EG—DWG3

美特鋁質 有限公司
MIDI Aluminium Fabricator Ltd.

大樣圖見: CW—615b

工程號	J853	地盤	延坪道住宅

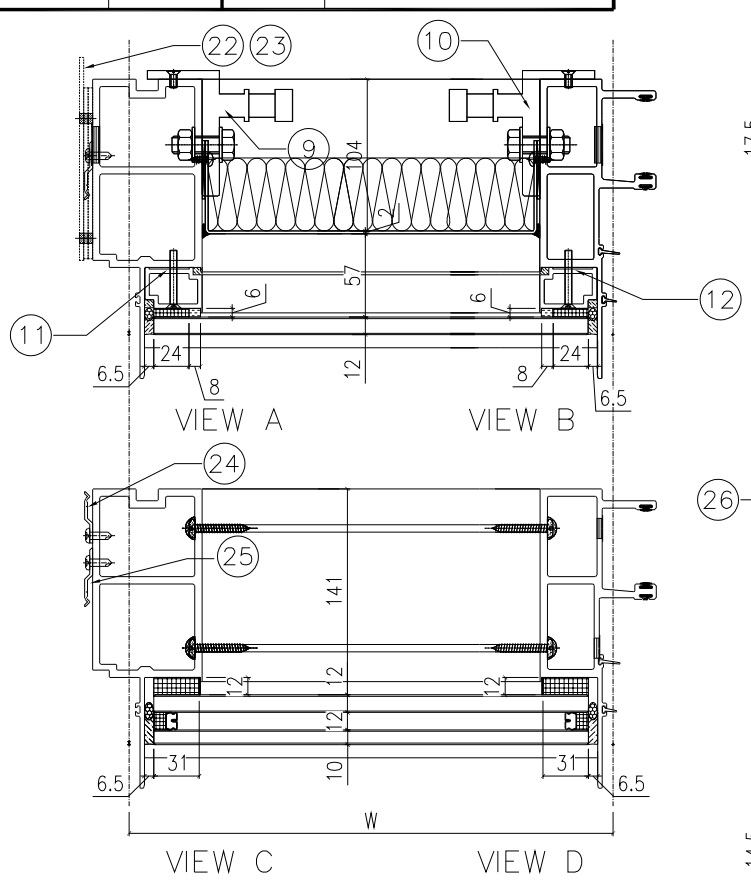

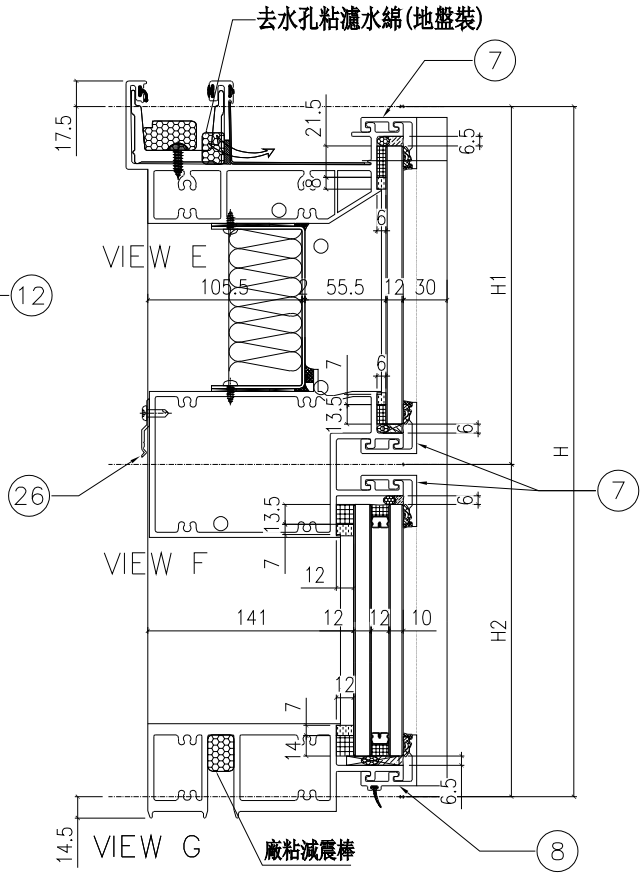

配件清單名稱	顏色	數量	備注
#10x5/8"圓頭鋼牙	A4-70	24	修背板用(300mmC/C)
#14x1-1/2"圓頭鋼牙	A4-70	24	修橫料
M5x40mm平頭機絲	A4-70	8	全梗玻璃骨用
M5x12mm平頭機絲	A4-70	4	固定掛碼到企料上
M12x40mm六角螺栓	A4-70	4	企料鋁碼用(配1螺母,1半介,1彈介)
3/16x3/4"圓頭機絲	A4-70	4	修擋水巴
#10x5/8"圓頭鋼牙	A4-70	18	修Z字碼(每個2料)
#10x5/8"圓頭鋼牙	A4-70	11	修雙拼Z字碼(300mm c/c)
#10x5/8"圓頭鋼牙	A4-70	4	修Z字碼(橫料用)每個2料

分格W	分格H	分格H1	分格H2			
725	3400	957.5	2442.5			

序號	名稱	加工圖號	數量	長度	備註	模號
1	梗邊企	X85975-01bL	1	3407		X85975
2	梗公企	X85971-01b	1	3407		X85971
3	頂橫	X85982-01L-615	1	742.5		X85982
4	雙梗中橫	X85983-01-615	1	702		X85983
6	底橫	X85981-01-615	1	702		X85981
7	扣蓋（頂）	X85989-01-615	3	703		X85989
8	扣蓋（底）	X85988-01-615a	1	703		X85988
9	掛碼	KM-GM01	1	200		X85998
10	掛碼	KM-GM02	1	200		X85998
11	梗玻骨(單玻)	X85991-01L	1	862.5		X85991
12	梗玻骨(單玻)	X85991-01R	1	862.5		X85991
22	擋水巴	SS-04	2	112		3mm鋁板
23	擋水巴	SS-05	1	139		3mm鋁板
24	Z字碼	UN-Z02	9	50		
25	Z字碼	UN-Z03-03	1	3240		
26	Z字碼	UN-Z01	2	50		

名稱	單元組裝圖	制圖	付吉寧	2022.04.06	修改			
材料		復核	謝永林	2022.04.08	日期			
顏色	JMQ213457(三塗)	批准	胡哥		圖號	CW-615b(1)		


EG-DWG3


美特鋁質 有限公司
MIDI Aluminium Fabricator Ltd.

圖號	層數	數量	總數	樓層	使用位置
CW-615c	1	1	1	16F	J853-SD-CW-4607


節點圖見: CW-615c(1)

工程號	J853	地盤	延坪道住宅

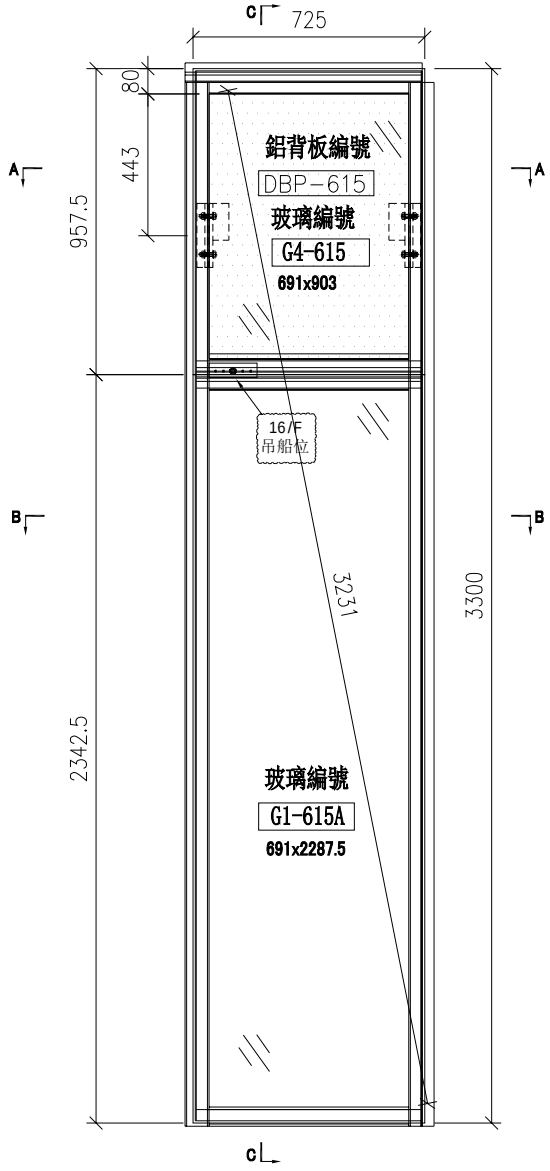


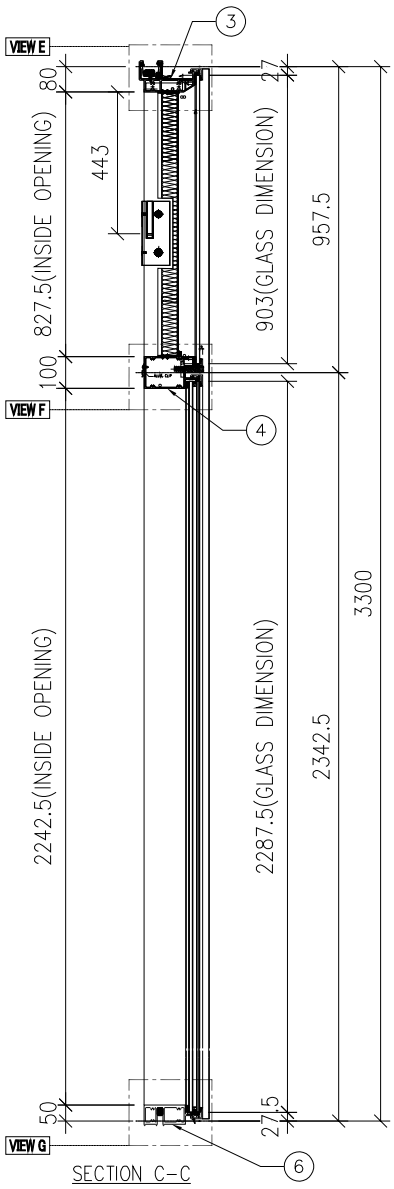

SECTION C-C

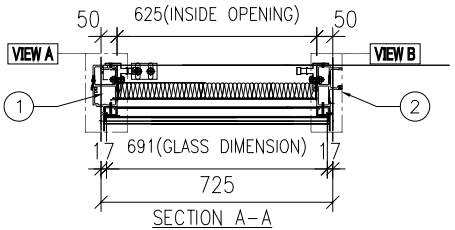

SECTION A-A

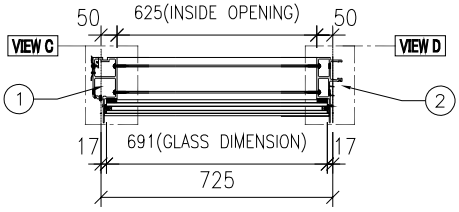

SECTION B-B


名稱	單元組裝圖	制圖	付吉寧	2022.04.06	修改			
材料		復核	謝永林	2022.04.08	日期			
顏色	JMQ213457(三塗)	批准	胡哥		圖號	CW-615c		


EG-DWG3

美特鋁質 有限公司
MIDI Aluminium Fabricator Ltd.

大樣圖見: CW-615d

工程號	J853	地盤	延坪道住宅

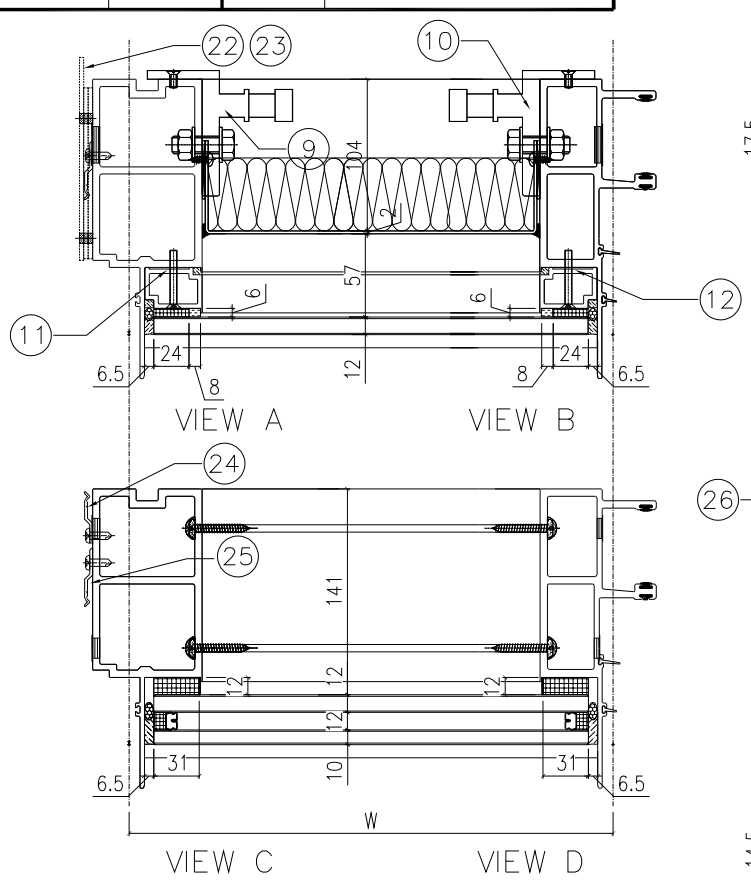

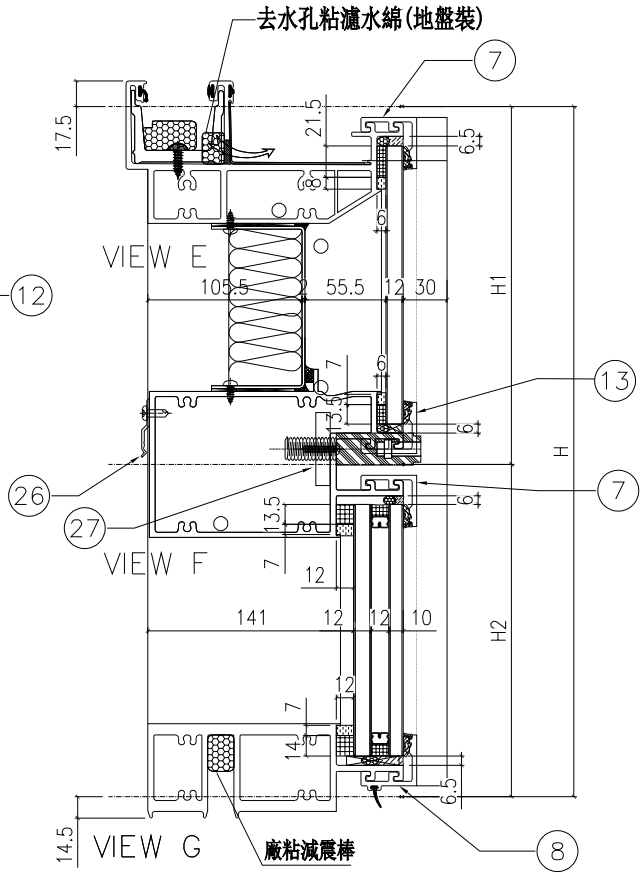

配件清单名稱	顏色	數量	備注
#10x5/8"圓頭鋼牙	A4-70	24	修背板用(300mmC/C)
#14x1-1/2"圓頭鋼牙	A4-70	24	修橫料
M5x40mm平頭機絲	A4-70	8	企梗玻璃骨用
M5x12mm平頭機絲	A4-70	4	固定掛碼到企料上
M12x40mm六角螺栓	A4-70	4	企料鋁碼用(配1螺母,1半介,1彈介)
3/16x3/4"圓頭機絲	A4-70	4	修擋水巴
#10x5/8"圓頭鋼牙	A4-70	18	修Z字碼(每個2料)
#10x5/8"圓頭鋼牙	A4-70	11	修雙拼Z字碼(300mm c/c)
#10x5/8"圓頭鋼牙	A4-70	4	修Z字碼(橫料用)每個2料
M5x23mm圓頭機絲	A4-70	4	固定吊船碼鋼巴用

分格W	分格H	分格H1	分格H2			
725	3300	957.5	2342.5			
序號	名稱	加工圖號	數量	長度	備註	模號
1	梗邊企	X85975-01aL	1	3307		X85975
2	梗公企	X85971-01a	1	3307		X85971
3	頂橫	X85982-01L-615	1	742.5		X85982
4	雙梗中橫	X85983-01-615dL	1	702		X85983
6	底橫	X85981-01-615	1	702		X85981
7	扣蓋（頂）	X85989-01-615	2	703		X85989
8	扣蓋（底）	X85988-01-615a	1	703		X85988
9	掛碼	KM-GM01	1	200		X85998
10	掛碼	KM-GM02	1	200		X85998
11	梗玻骨(單玻)	X85991-01L	1	862.5		X85991
12	梗玻骨(單玻)	X85991-01R	1	862.5		X85991
13	扣蓋（吊船）	X85989-01-615dL	1	703		X85989
22	擋水巴	SS-04	2	112		3mm鋁板
23	擋水巴	SS-05	1	139		3mm鋁板
24	Z字碼	UN-Z02	9	50		
25	Z字碼	UN-Z03-02	1	3140		
26	Z字碼	UN-Z01	2	50		
27	吊船碼鋼巴	UN-GB01	1	150		

名稱	單元組裝圖	制圖	付吉寧	2022.04.06	修改			
材料		復核	謝永林	2022.04.08	日期			
顏色	JMQ213457(三塗)	批准	胡哥		圖號	CW-615c(1)		


EG-DWG3


美特鋁質 有限公司
MIDI Aluminium Fabricator Ltd.


工程號	J853	地盤	延坪道住宅

圖號	層數	數量	總數	樓層	使用位置
CW-615d	1	1	1	22F	J853-SD-CW-4607

節點圖見: CW-615d(1)

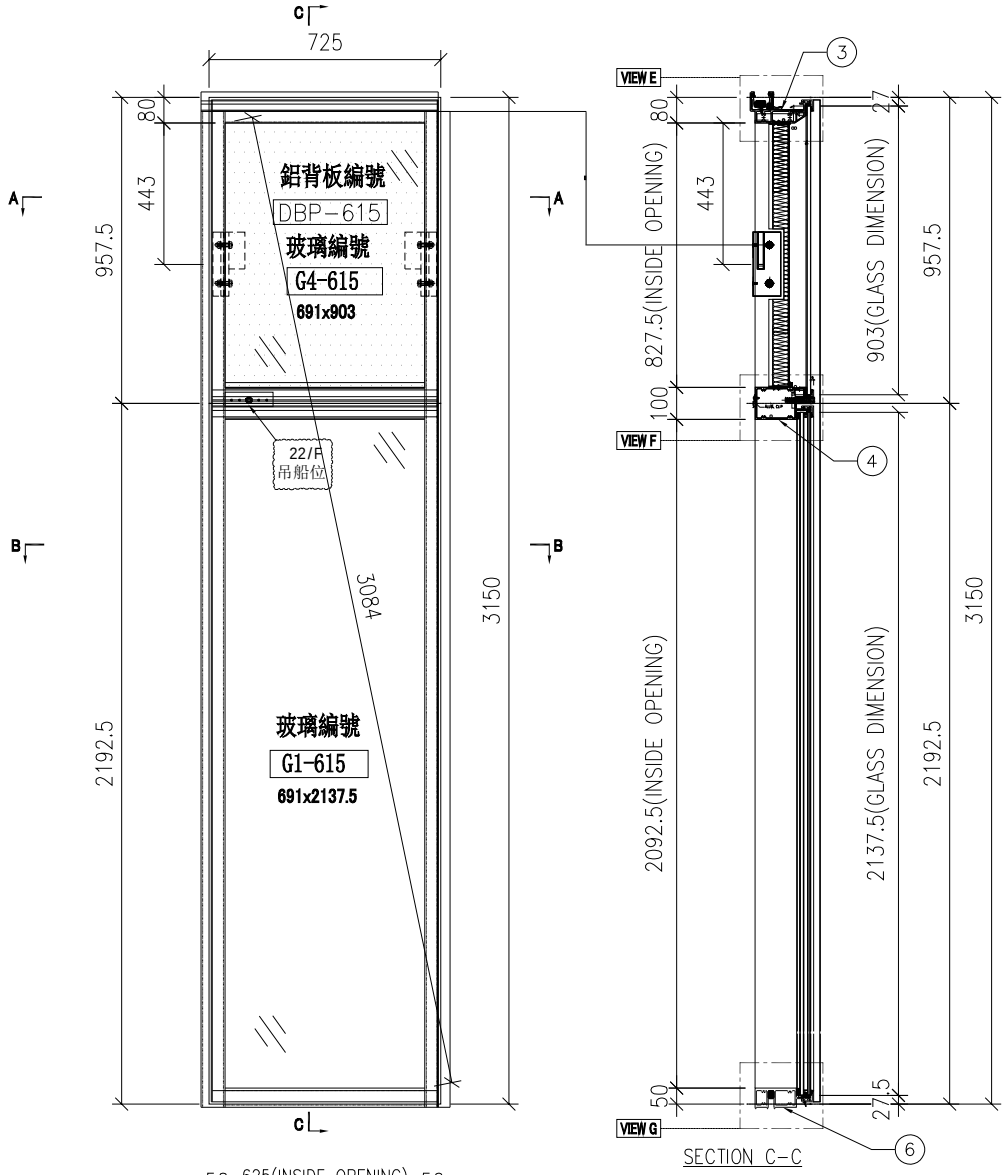

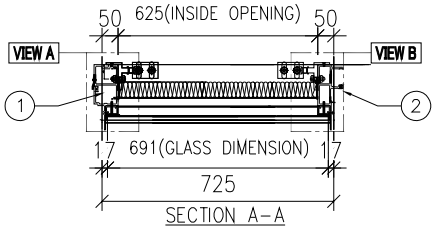

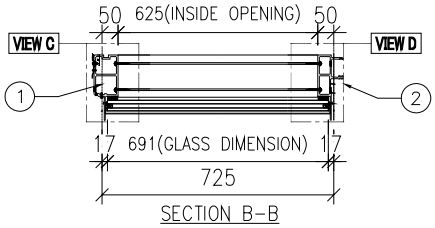


名稱	單元組裝圖	制圖	付吉寧	2022.04.06	修改			
材料		復核	謝永林	2022.04.08	日期			
顏色	JMQ213457(三塗)	批准	胡哥		圖號	CW-615d		


EG—DWG3

美特鋁質 有限公司
MIDI Aluminium Fabricator Ltd.

大樣圖見: CW—615d

工程號	J853	地盤	延坪道住宅

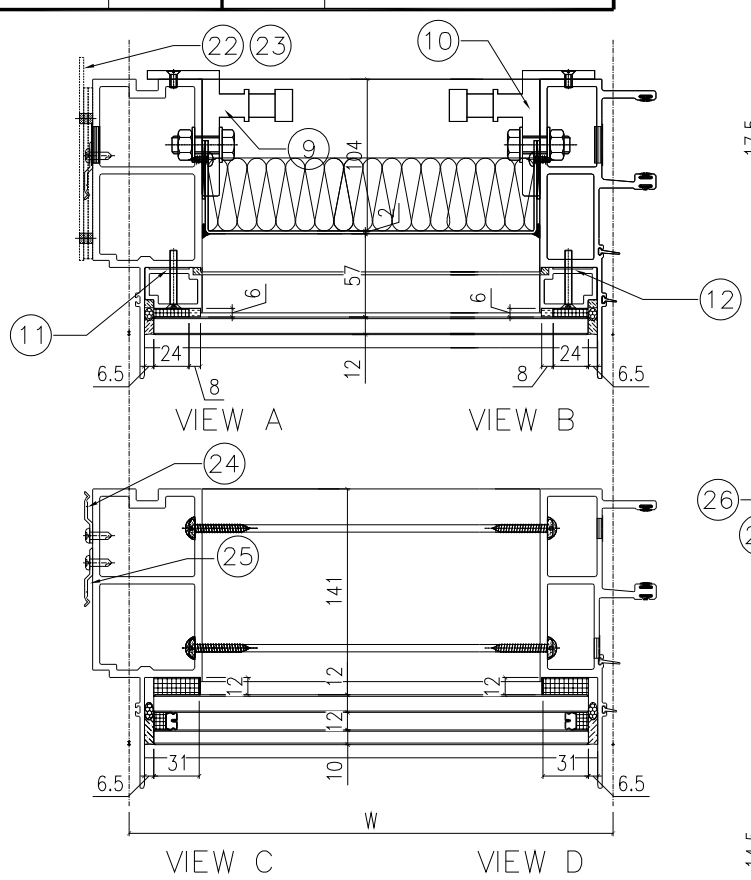

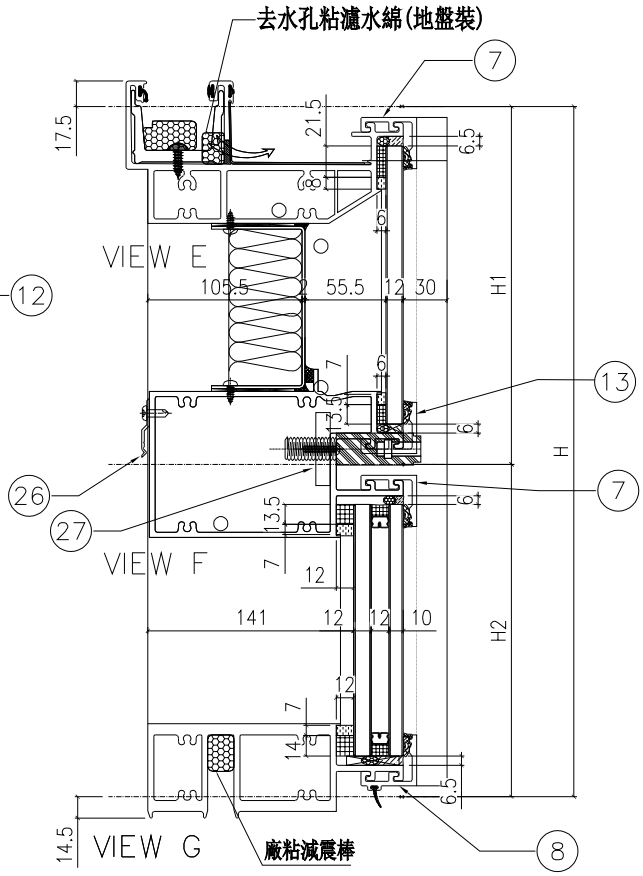

配件清單名稱	顏色	數量	備注
#10x5/8"圓頭鋼牙	A4-70	24	修背板用(300mmC/C)
#14x1-1/2"圓頭鋼牙	A4-70	24	修橫料
M5x40mm平頭機絲	A4-70	8	全梗玻璃骨用
M5x12mm平頭機絲	A4-70	4	固定掛碼到企料上
M12x40mm六角螺栓	A4-70	4	企料鉚碼用(配1螺母,1平介,1彈介)
3/16x3/4"圓頭機絲	A4-70	2	修擋水巴
#10x5/8"圓頭鋼牙	A4-70	16	修Z字碼(每個2料)
#10x5/8"圓頭鋼牙	A4-70	11	修雙拼Z字碼(300mm c/c)
#10x5/8"圓頭鋼牙	A4-70	4	修Z字碼(橫料用)每個2料
M5x23mm圓頭機絲	A4-70	4	固定吊船碼鋼巴用

分格W	分格H	分格H1	分格H2			
725	3150	957.5	2192.5			
序號	名稱	加工圖號	數量	長度	備註	模號
1	梗邊企	X85975-01L	1	3157		X85975
2	梗公企	X85971-01	1	3157		X85971
3	頂橫	X85982-01L-615	1	742.5		X85982
4	雙梗中橫	X85983-01-615dL	1	702		X85983
6	底橫	X85981-01-615	1	702		X85981
7	扣蓋（頂）	X85989-01-615	2	703		X85989
8	扣蓋（底）	X85988-01-615a	1	703		X85988
9	掛碼	KM-GM01	1	200		X85998
10	掛碼	KM-GM02	1	200		X85998
11	梗玻骨(單玻)	X85991-01L	1	862.5		X85991
12	梗玻骨(單玻)	X85991-01R	1	862.5		X85991
13	扣蓋（吊船）	X85989-01-615dL	1	703		X85989
22	擋水巴	SS-04	2	112		3mm鋁板
23	擋水巴	SS-05	1	139		3mm鋁板
24	Z字碼	UN-Z02	8	50		
25	Z字碼	UN-Z03-01	1	2990		
26	Z字碼	UN-Z01	2	50		
27	吊船碼鋼巴	UN-GB01	1	150		

名稱	單元組裝圖	制圖	付吉寧	2022.04.06	修改			
材料		復核	謝永林	2022.04.08	日期			
顏色	JMQ213457(三塗)	批准	胡哥		圖號	CW-615d(1)		

EG-DWG3

美特鋁質 有限公司
MIDI Aluminium Fabricator Ltd.

工程號	J853	地盤	延坪道住宅


數據表見: CW-PTBB50(2)

節點圖見: CW-PTBB50(1)


T窗限開300mm

圖號	層數	數量	總數	樓層	使用位置
CW-PTBB50	10	1	10	10F-15F,17F-22F	J853-SD-CW-4606


更改扇撐款式，與扇撐加力巴長度

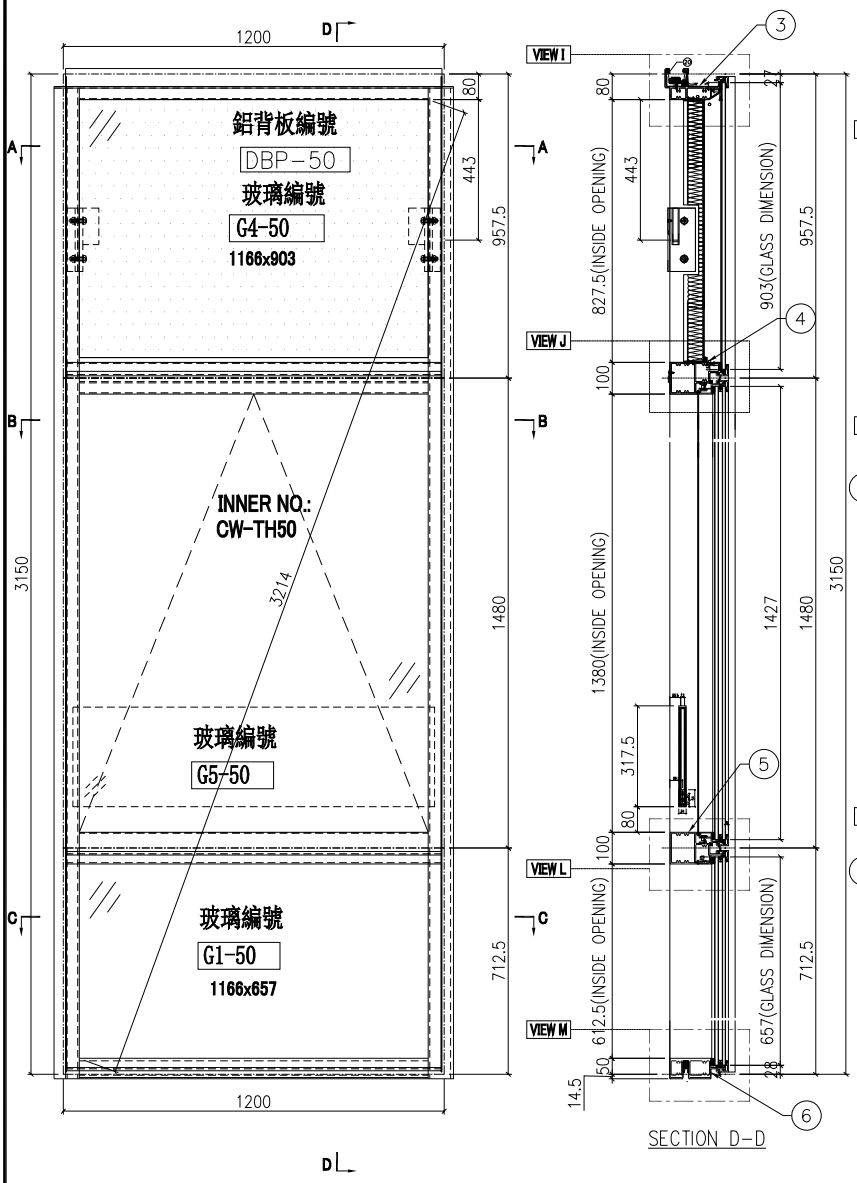


SECTION D-D

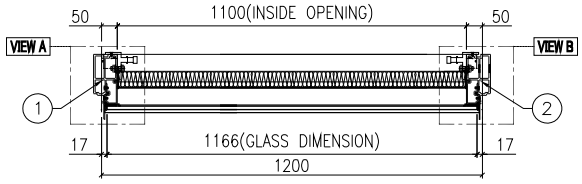

SECTION A-A

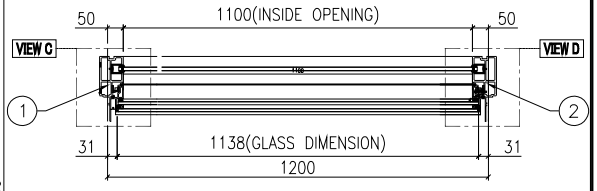

SECTION B-B

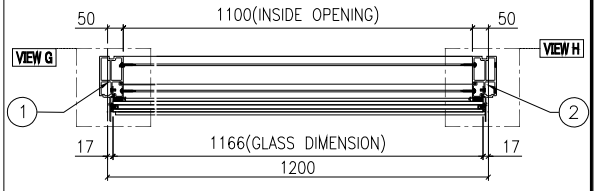

SECTION C-C

名稱	單元組裝圖	制圖	付吉寧	2022.04.05	修改	A		
材料		復核	謝永林	2022.04.14	日期	2022.05.14		
顏色	JMQ213457(三塗)	批准	胡哥		圖號	CW-PTBB50		

EG-DWG3


美特鋁質 有限公司
MIDI Aluminium Fabricator Ltd.

使用位置
J853-SD-CW-4606

數據表見: CW-PTBB50(2)

大樣圖見: CW-PTBB50

工程號	J853	地盤	延坪道住宅

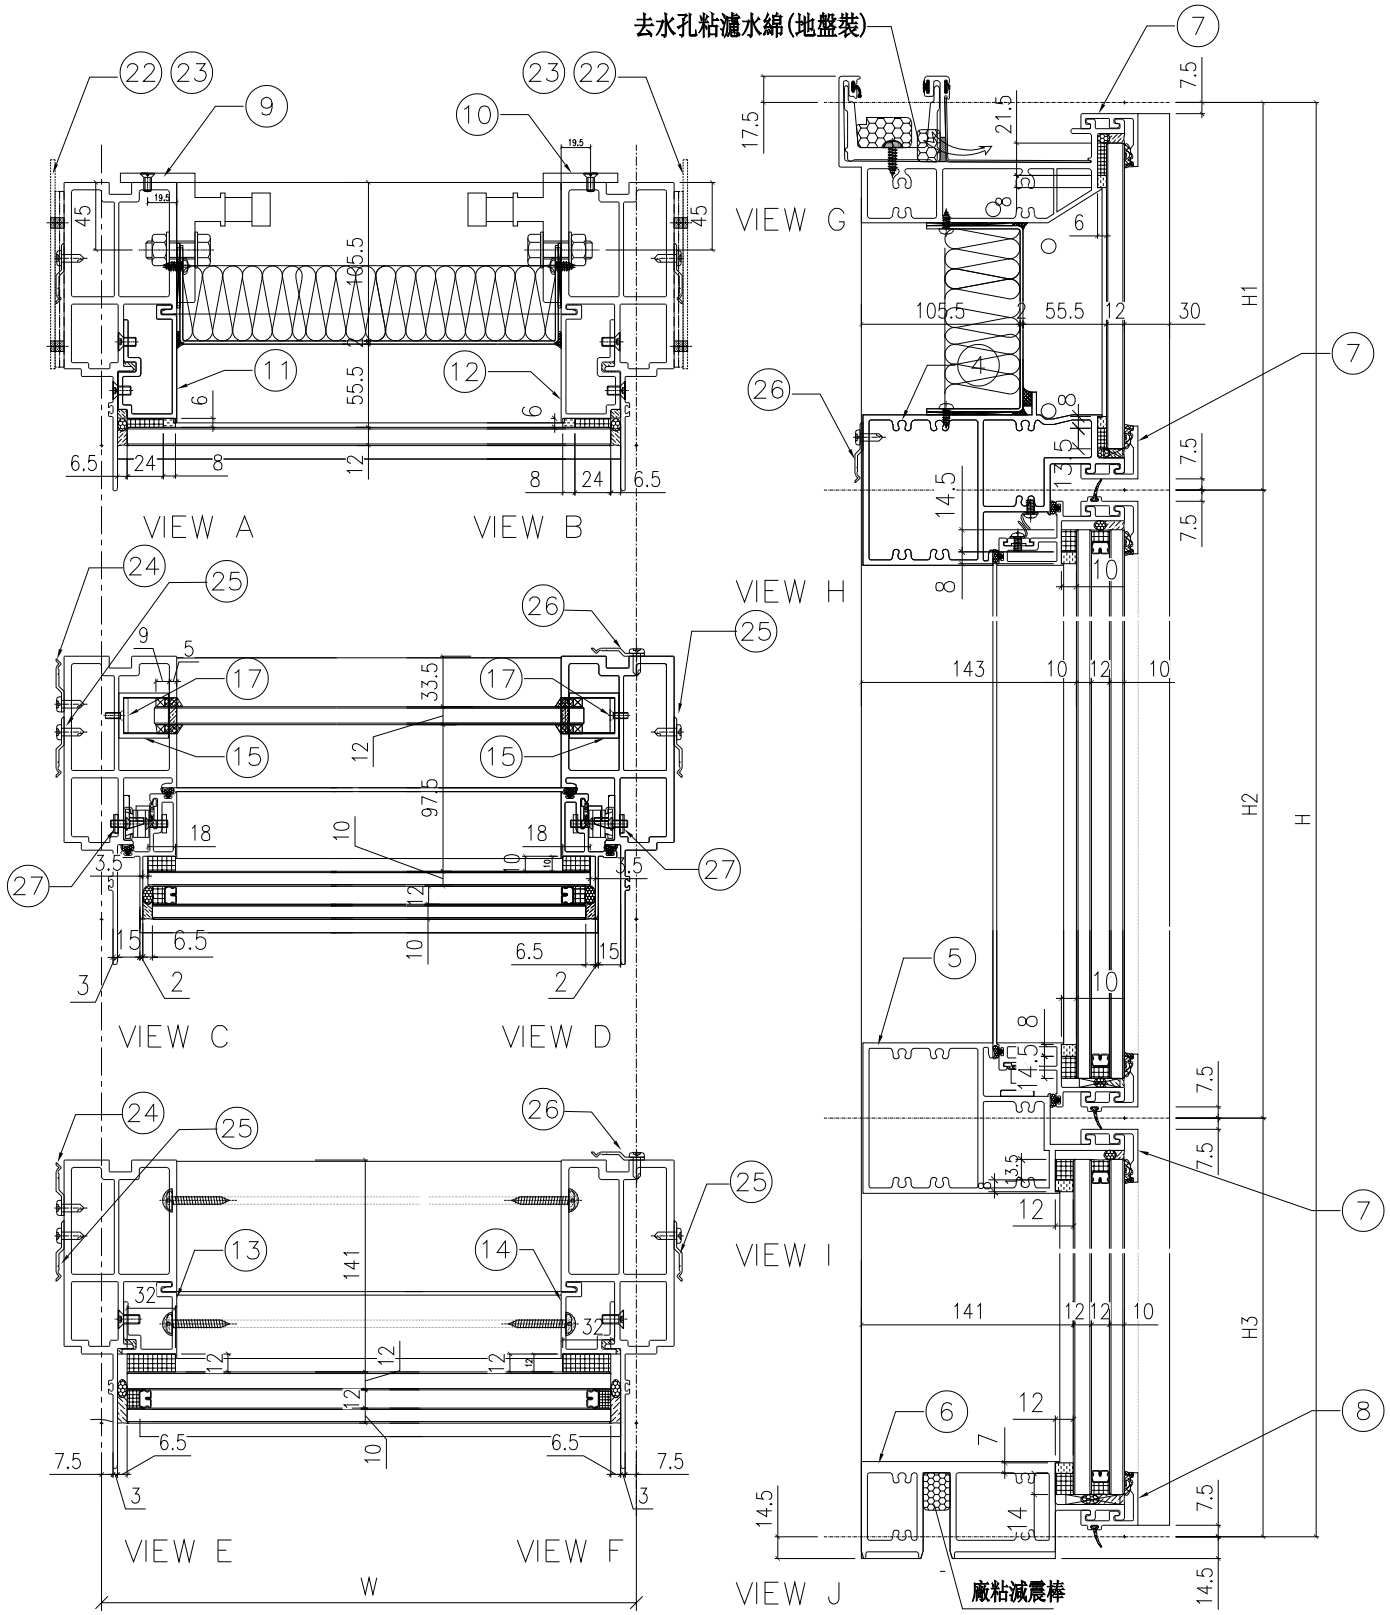

名稱	單元組裝圖	制圖	付吉寧	2022.04.05	修改	A		
材料		復核	謝永林	2022.04.14	日期	2022.05.14		
顏色	JMQ213457(三塗)	批准	胡哥		圖號	CW-PTBB50(1)		

LG-DWG3

美特鋁質 有限公司
MIDI Aluminium Fabricator Ltd.

工程號	J853	地盤	延坪道住宅

使用位置
J853-SD-CW-4606

組裝圖見: CW-PTBB50(1)
大樣圖見: CW-PTBB50

雲線處更改扇撐款式，與扇撐加力巴長度

1200	3150	957.5	1480	712.5		

序號	名稱	加工圖號	數量	長度	備註	模號
1	生邊企	X85976-01LZ	1	3157		X85976
2	生邊企	X85976-01RZ	1	3157		X85976
3	頂橫	X85982-03-50	1	1250		X85982
4	上梗下生中橫	X85984-03-50	1	1177		X85984
5	上生下梗中橫	X85985-03-50	1	1177		X85985
6	底橫	X85981-03-50	1	1177		X85981
7	扣蓋（頂）	X85989-01-50	3	1178		X85989
8	扣蓋（底）	X85988-01-50	1	1178		X85988
9	掛碼	KM-GM01	1	200		X85998
10	掛碼	KM-GM02	1	200		X85998
11	單玻骨	UN-BM2	1	862.5		X85987
12	單玻骨	UN-BM2R	1	862.5		X85987
13	雙玻骨	UN-DM2	1	611.5		X85990
14	雙玻骨	UN-DM2R	1	611.5		X85990
15	玻璃攔河槽	LUC-01	2	317.5		JMFG0828
17	攔河槽鋁角	UN-AG01	2	23		JM1030
22	擋水巴	SS-04	4	112		3mm鋁板
23	擋水巴	SS-05	2	139		3mm鋁板
24	Z字碼	UN-Z02	18	50		
25	Z字碼	UN-Z03-01	2	2990		
~~26~~	~~Z字碼~~	~~UN-Z01~~	~~4~~	~~50~~		
27	24″扇撐加力巴	SS-03	2	575.5		

配件清單名稱	顏色	數量	備注	配件清單名稱	顏色	數量	備注
#10x5/8"圓頭鋼牙	A4-70	14	修背板用(300mmC/C)	3/16x1/2"平頭機絲	A4-70	24	修夾巴,3粒/支
#14x1-1/2"圓頭鋼牙	A4-70	40	修橫料	~~M5x12mm平頭機絲~~	~~A4-70~~	~~8~~	~~修攔河槽及鋁角~~
M6x12mm平頭機絲	A4-70	12	修企料單玻璃骨	2021-AA 24"東城產扇撐	304不鏽鋼	2	TH生窗用
M6x12mm平頭機絲	A4-70	6	修企料雙玻璃骨	~~2031-G(帶鑰匙)10"限位撐~~	~~304不鏽鋼~~	~~2~~	~~TH窗用(2只/窗)~~
M5x12mm平頭機絲	A4-70	4	固定掛碼到企料上	東城202-18轉角器	鋅合金	2	TH窗用(2只/窗)
M12x40mm六角螺栓	A4-70	4	企料鋁碼用(配1螺母,1半介,1彈介)	853-CZ1窗占	黑色	2	TH窗1只/玉
M5x12mm圓頭綱絲	A4-70	0	修套心	853-CZ2窗占	黑色	2	TH窗1只/玉
3/16x5/8"圓頭機絲	A4-70	8	修扇撐於玉上(5粒/只)	TC903扣碼	不鏽鋼	2	TH窗2個
3/16"x1/4"平頭機絲	A4-70	8	修加力巴	837-CWH-K2	不鏽鋼	2	TH窗2個
3/16x3/8"圓頭機絲	A4-70	10	修扇撐於框上	駿華T004鎖扣(夾巴)	鋅合金	8	TH8個/窗
3/16x3/8"圓頭機絲	A4-70	8	修限位撐	駿華J047鎖點(13mm高)	304不鏽鋼	8	TH8個/窗
3/16x1/2"圓頭機絲	A4-70	8	用於收扣碼	2026-010A(無蓋)	JMQ213457(二塗)	1	TH窗用(1只/窗)
3/16x1/2"圓頭機絲	A4-70	4	窗占用	#10x5/8"圓頭鋼牙	A4-70	11	修Z字碼
3/16x3/8"平頭機絲	A4-70	16	組裝窗玉用	#10x5/8"圓頭鋼牙	A4-70	22	2只/窗(修Z字碼)

名稱	單元組裝圖	制圖	付吉寧	2022.04.05	修改	A		
材料		復核	謝永林	2022.04.14	日期	2022.05.14		
顏色	JMQ213457(三塗)	批准	胡哥		圖號	CW-PTBB50(2)		

EG-DWG3

美特鋁質 有限公司
MIDI Aluminium Fabricator Ltd.

工程號	J853	地盤	延坪道住宅


數據表見: CW-PTBB50a(2)

節點圖見: CW-PTBB50a(1)

T窗限開300mm

圖號	層數	數量	總數	樓層	使用位置
CW-PTBB50a	2	1	2	16F,25F	J853-SD-CW-4606

更改扇撐款式，與扇撐加力巴長度

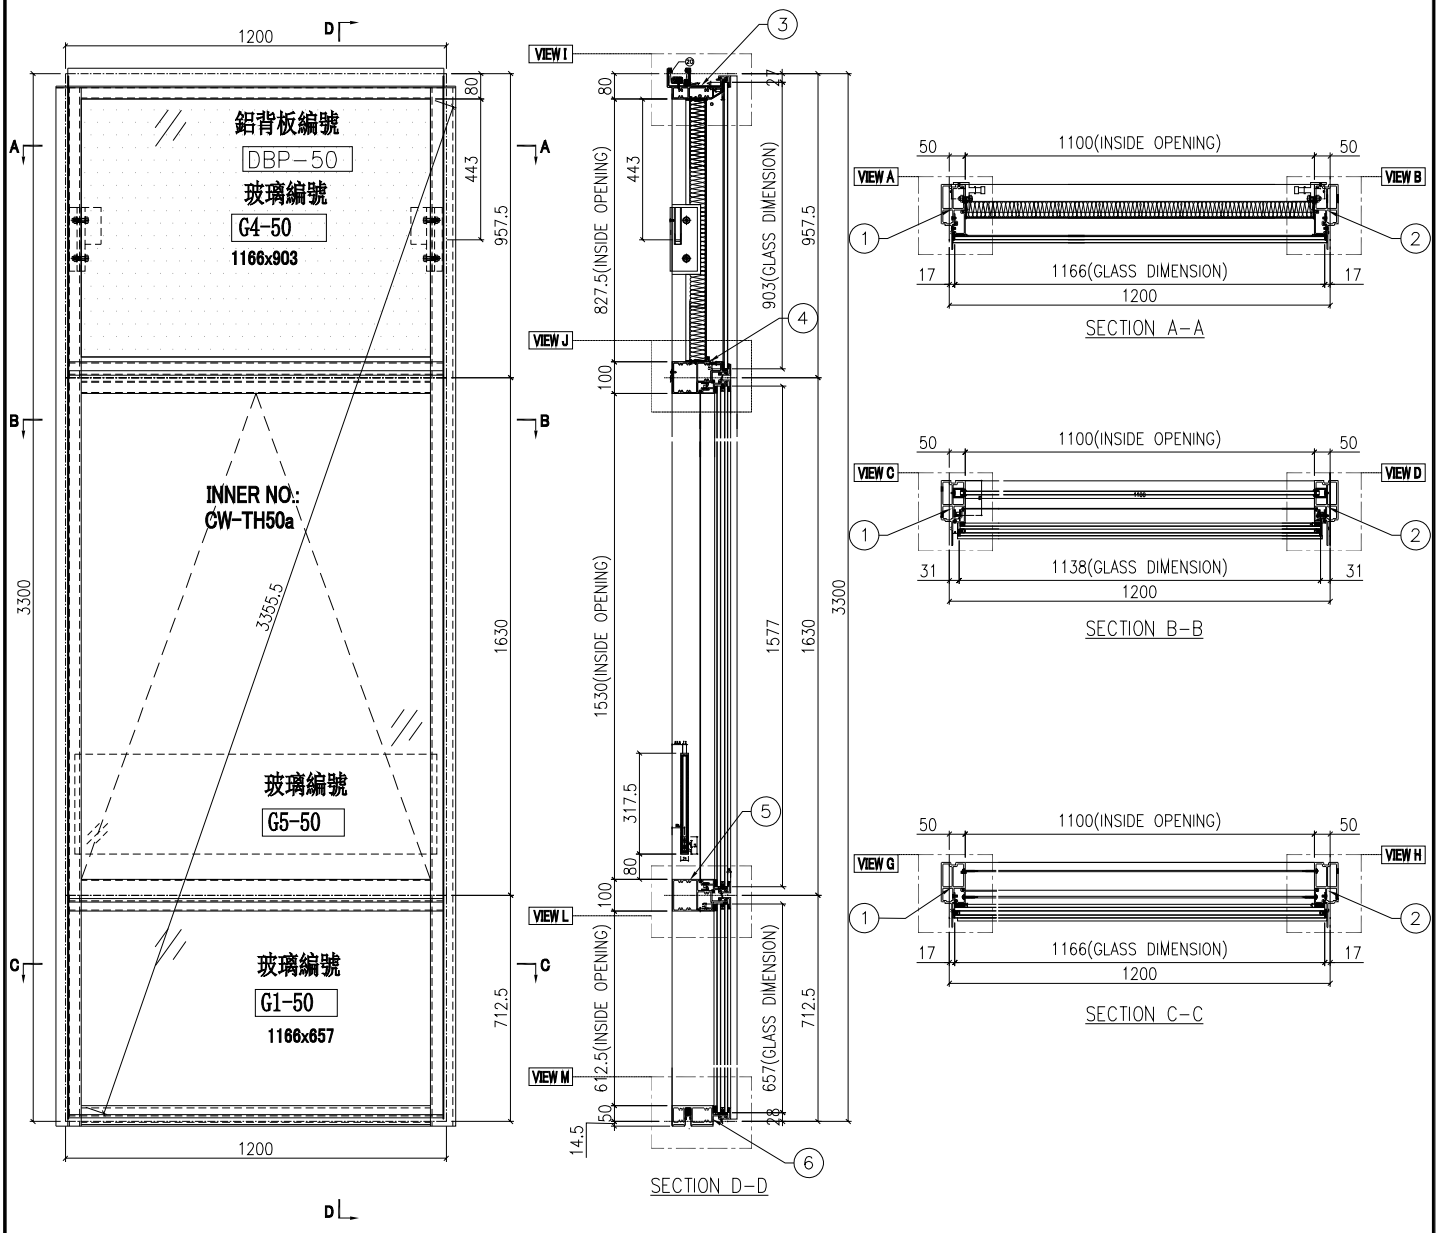

名稱	單元組裝圖	制圖	付吉寧	2022.04.05	修改	A		
材料		復核	謝永林	2022.04.14	日期	2022.05.14		
顏色	JMQ213457(三塗)	批准	胡哥		圖號	CW-PTBB50a		

EG-DWG3


美特鋁質 有限公司
MIDI Aluminium Fabricator Ltd.

使用位置
J853-SD-CW-4606

數據表見: CW-PTBB50a(2

大樣圖見: CW-PTBB50a

工程號	J853	地盤	延坪道住宅

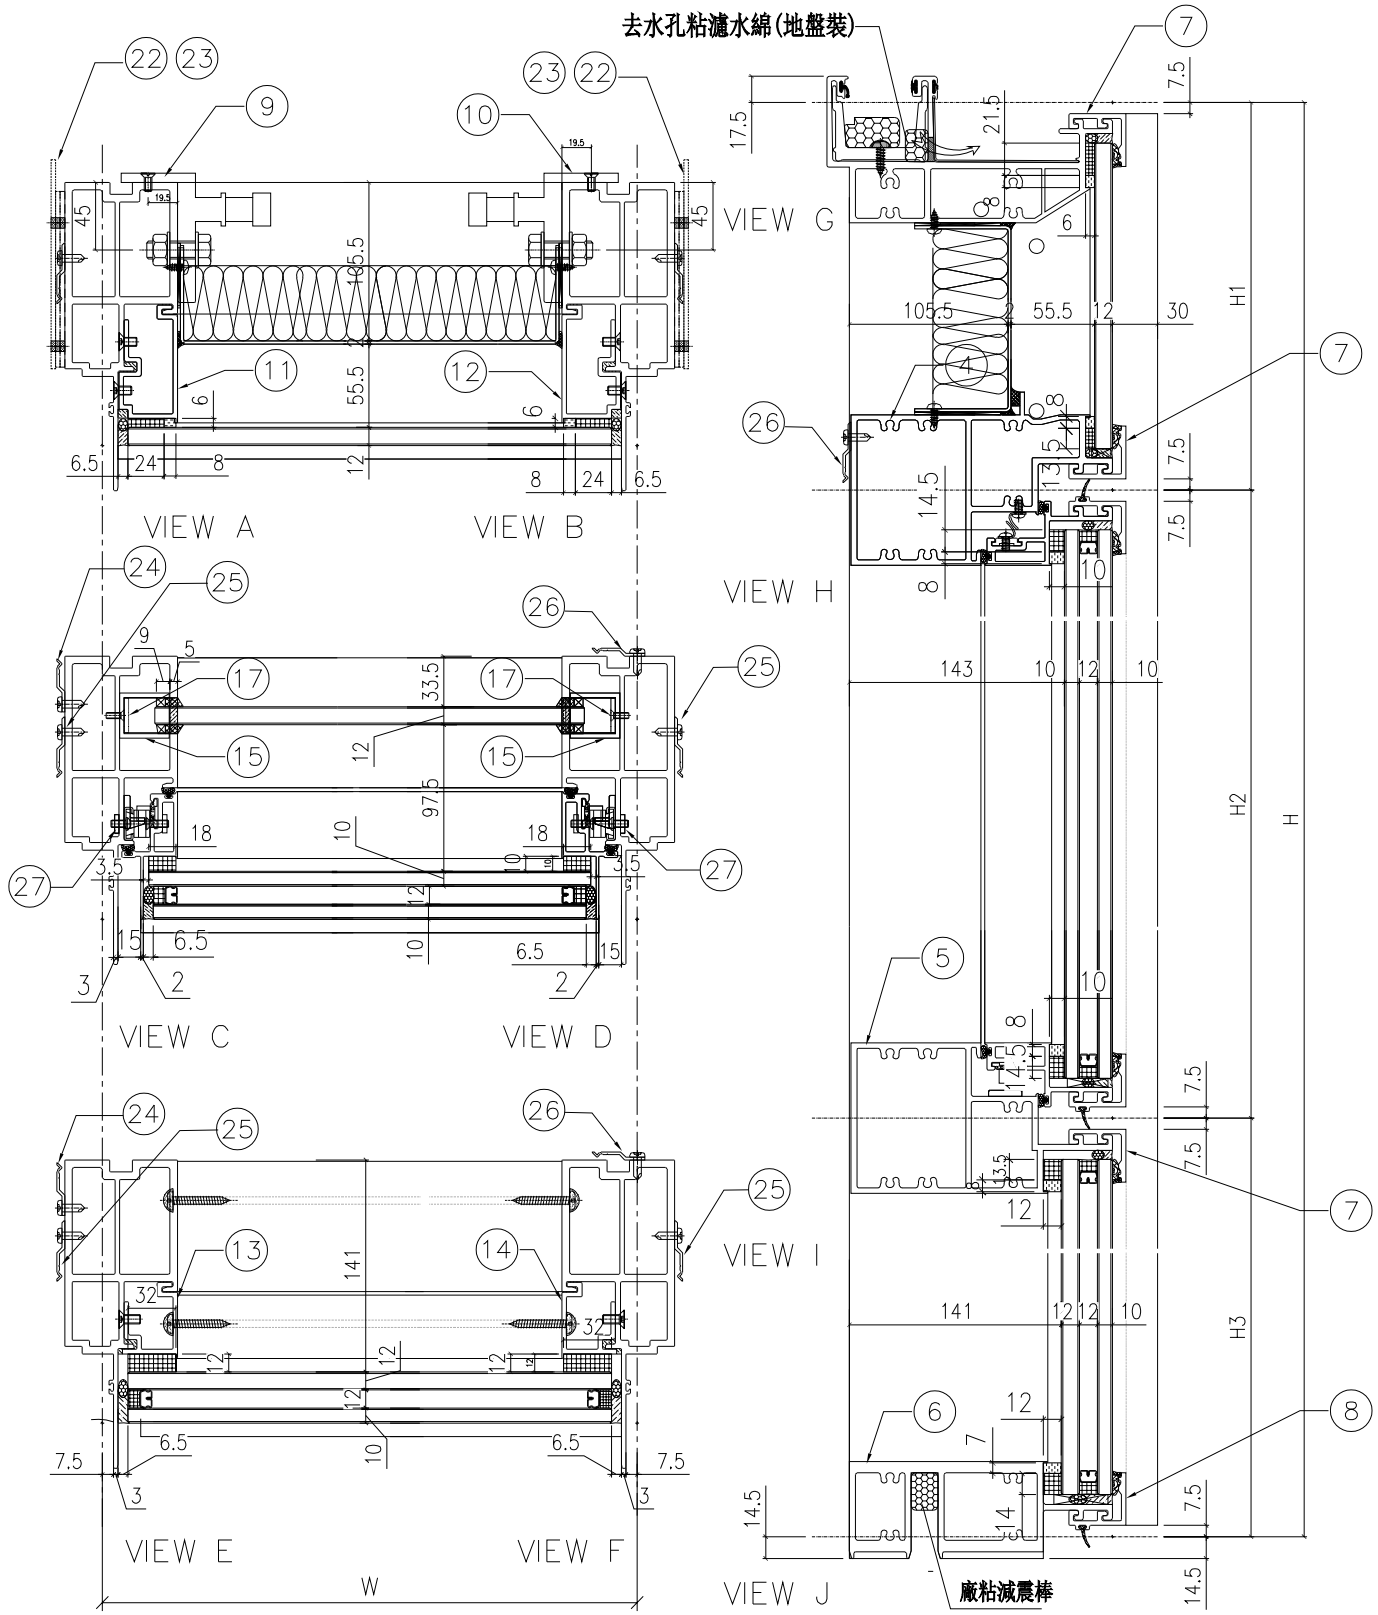

名稱	單元組裝圖	制圖	付吉寧	2022.04.05	修改	A		
材料		復核	謝永林	2022.04.14	日期	2022.05.14		
顏色	JMQ213457(三塗)	批准	胡哥		圖號	CW-PTBB50a(1)		

EG-DWG3

美特鋁質 有限公司
MIDI Aluminium Fabricator Ltd.

使用位置
J853-SD-CW-4606

組裝圖見: CW-PTBB50a(1)
大樣圖見: CW-PTBB50a

工程號	J853	地盤	延坪道住宅

雲線處更改扇撐款式，與扇撐加力巴長度

1200	3300	957.5	1630	712.5		

序號	名稱	加工圖號	數量	長度	備註	模號
1	生邊企	X85976-01aLZ	1	3307		X85976
2	生邊企	X85976-01aRZ	1	3307		X85976
3	頂橫	X85982-03-50	1	1250		X85982
4	上梗下生中橫	X85984-03-50	1	1177		X85984
5	上生下梗中橫	X85985-03-50	1	1177		X85985
6	底橫	X85981-03-50	1	1177		X85981
7	扣蓋（頂）	X85989-01-50	3	1178		X85989
8	扣蓋（底）	X85988-01-50	1	1178		X85988
9	掛碼	KM-GM01	1	200		X85998
10	掛碼	KM-GM02	1	200		X85998
11	單玻骨	UN-BM2	1	862.5		X85987
12	單玻骨	UN-BM2R	1	862.5		X85987
13	雙玻骨	UN-DM2	1	611.5		X85990
14	雙玻骨	UN-DM2R	1	611.5		X85990
15	玻璃攔河槽	LUC-01	2	317.5		JMFG0828
17	攔河槽鋁角	UN-AG01	2	23		JM1030
22	擋水巴	SS-04	4	112		3mm鋁板
23	擋水巴	SS-05	2	139		3mm鋁板
24	Z字碼	UN-Z02	16	50		
25	Z字碼	UN-Z03-02	2	3140		
~~26~~	~~Z字碼~~	~~UN-Z01~~	~~4~~	~~50~~		
27	24″扇撐加力巴	SS-03	2	575.5		

配件清單名稱	顏色	數量	備注	配件清單名稱	顏色	數量	備注
#10x5/8"圓頭鋼牙	A4-70	14	修背板用(300mmC/C)	3/16x1/2"平頭機絲	A4-70	24	修夾巴,3粒/支
#14x1-1/2"圓頭鋼牙	A4-70	40	修橫料	~~M5x12mm平頭機絲~~	~~A4-70~~	~~8~~	~~修攔河槽及鋁角~~
M6x12mm平頭機絲	A4-70	12	修企料單玻璃骨	2021-AA 24"東城產扇撐	304不鏽鋼	2	TH生窗用
M6x12mm平頭機絲	A4-70	6	修企料雙玻璃骨	~~2031-G(帶鑰匙)10"限位撐~~	~~304不鏽鋼~~	~~2~~	~~TH窗用(2只/窗)~~
M5x12mm平頭機絲	A4-70	4	固定掛碼到企料上	東城202-18轉角器	鋅合金	2	TH窗用(2只/窗)
M12x40mm六角螺栓	A4-70	4	企料鋁碼用(配1螺母,1平介,1彈介)	853-CZ1窗占	黑色	2	TH窗1只/玉
M5x12mm圓頭綱絲	A4-70	0	修套心	853-CZ2窗占	黑色	2	TH窗1只/玉
3/16x5/8"圓頭機絲	A4-70	8	修扇撐於玉上(5粒/只)	TC903扣碼	不鏽鋼	2	TH窗2個
3/16"x1/4"平頭機絲	A4-70	8	修加力巴	837-CWH-K2	不鏽鋼	2	TH窗2個
3/16x3/8"圓頭機絲	A4-70	10	修扇撐於框上	駿華T004鎖扣(夾巴)	鋅合金	8	TH8個/窗
3/16x3/8"圓頭機絲	A4-70	8	修限位撐	駿華J047鎖點(13mm高)	304不鏽鋼	8	TH8個/窗
3/16x1/2"圓頭機絲	A4-70	8	用於收扣碼	2026-010A(無蓋)	JMQ213457(三塗)	1	TH窗用(1只/窗)
3/16x1/2"圓頭機絲	A4-70	4	窗占用	#10x5/8"圓頭鋼牙	A4-70	11	修Z字碼
3/16x3/8"平頭機絲	A4-70	16	組裝窗玉用	#10x5/8"圓頭鋼牙	A4-70	22	2只/窗(修Z字碼)

名稱	單元組裝圖	制圖	付吉寧	2022.04.05	修改	A		
材料		復核	謝永林	2022.04.14	日期	2022.05.14		
顏色	JMQ213457(三塗)	批准	胡哥		圖號	CW-PTBB50a(2)		

EG-DWG3

美特鋁質 有限公司
MIDI Aluminium Fabricator Ltd.

工程號	J853	地盤	延坪道住宅


圖號	層數	數量	總數	樓層	使用位置
CW-PTBB50b	1	1	1	23F	J853-SD-CW-4606


更改扇撐款式，與扇撐加力巴長度


數據表見: CW-PTBB50b(2)


節點圖見: CW-PTBB50b(1)

T窗限開300mm

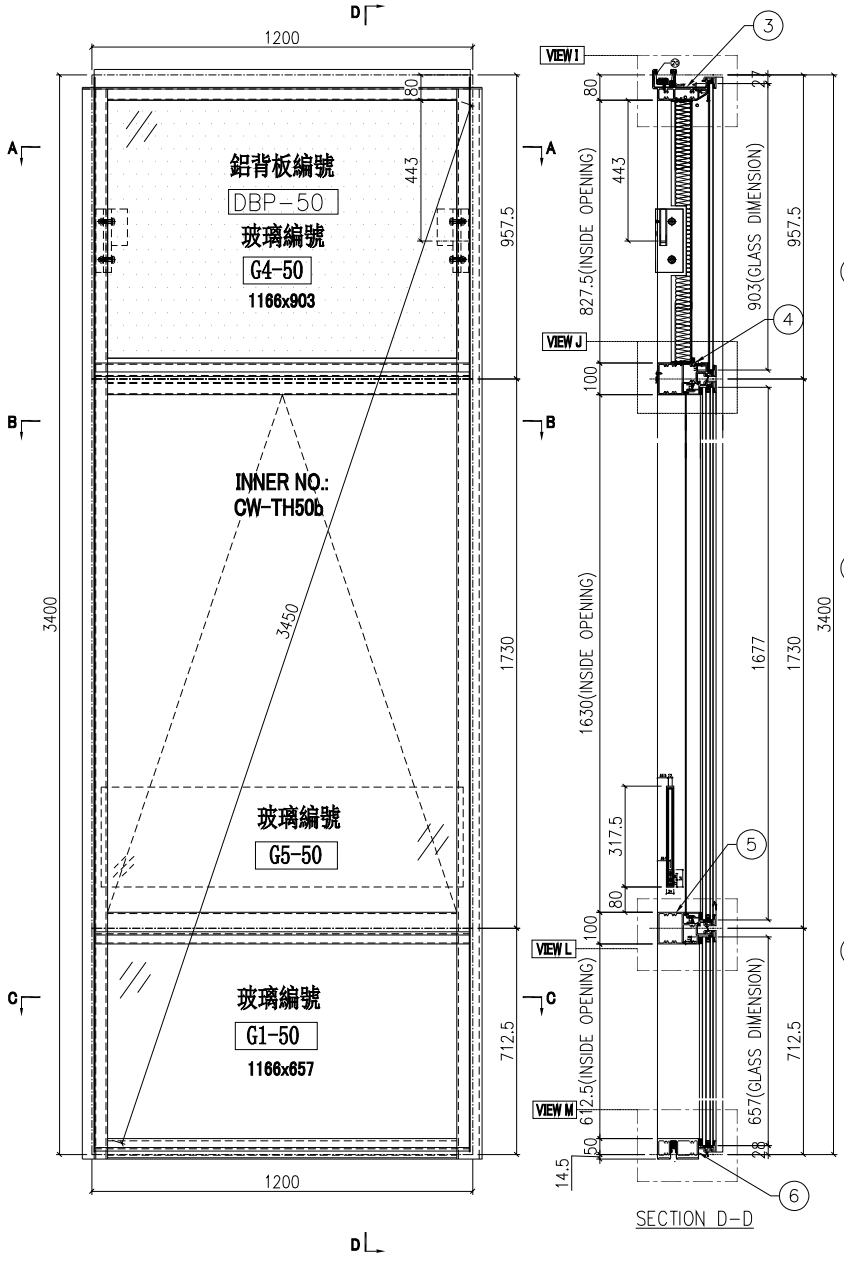

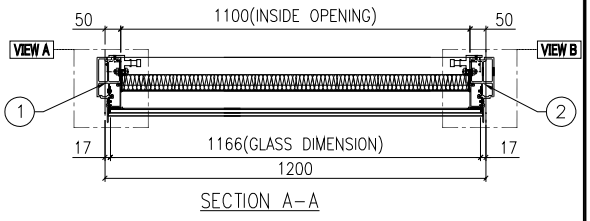

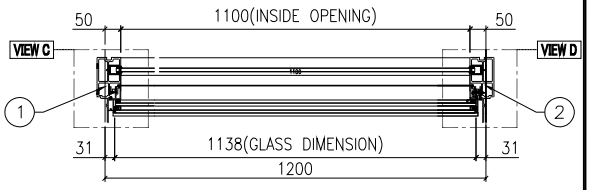

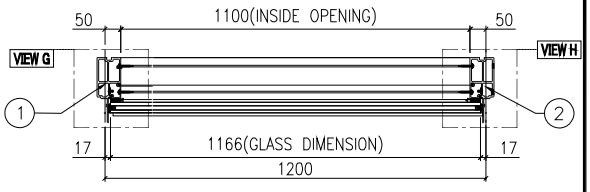

名稱	單元組裝圖	制圖	付吉寧	2022.04.05	修改	A		
材料		復核	謝永林	2022.04.14	日期	2022.05.14		
顏色	JMQ213457(三塗)	批准	胡哥		圖號	CW-PTBB50b		

LG-DWG3


美特鋁質 有限公司
MIDI Aluminium Fabricator Ltd.

使用位置
J853-SD-CW-4606

數據表見: CW-PTBB50b(2)

大樣圖見: CW-PTBB50b

工程號	J853	地盤	延坪道住宅

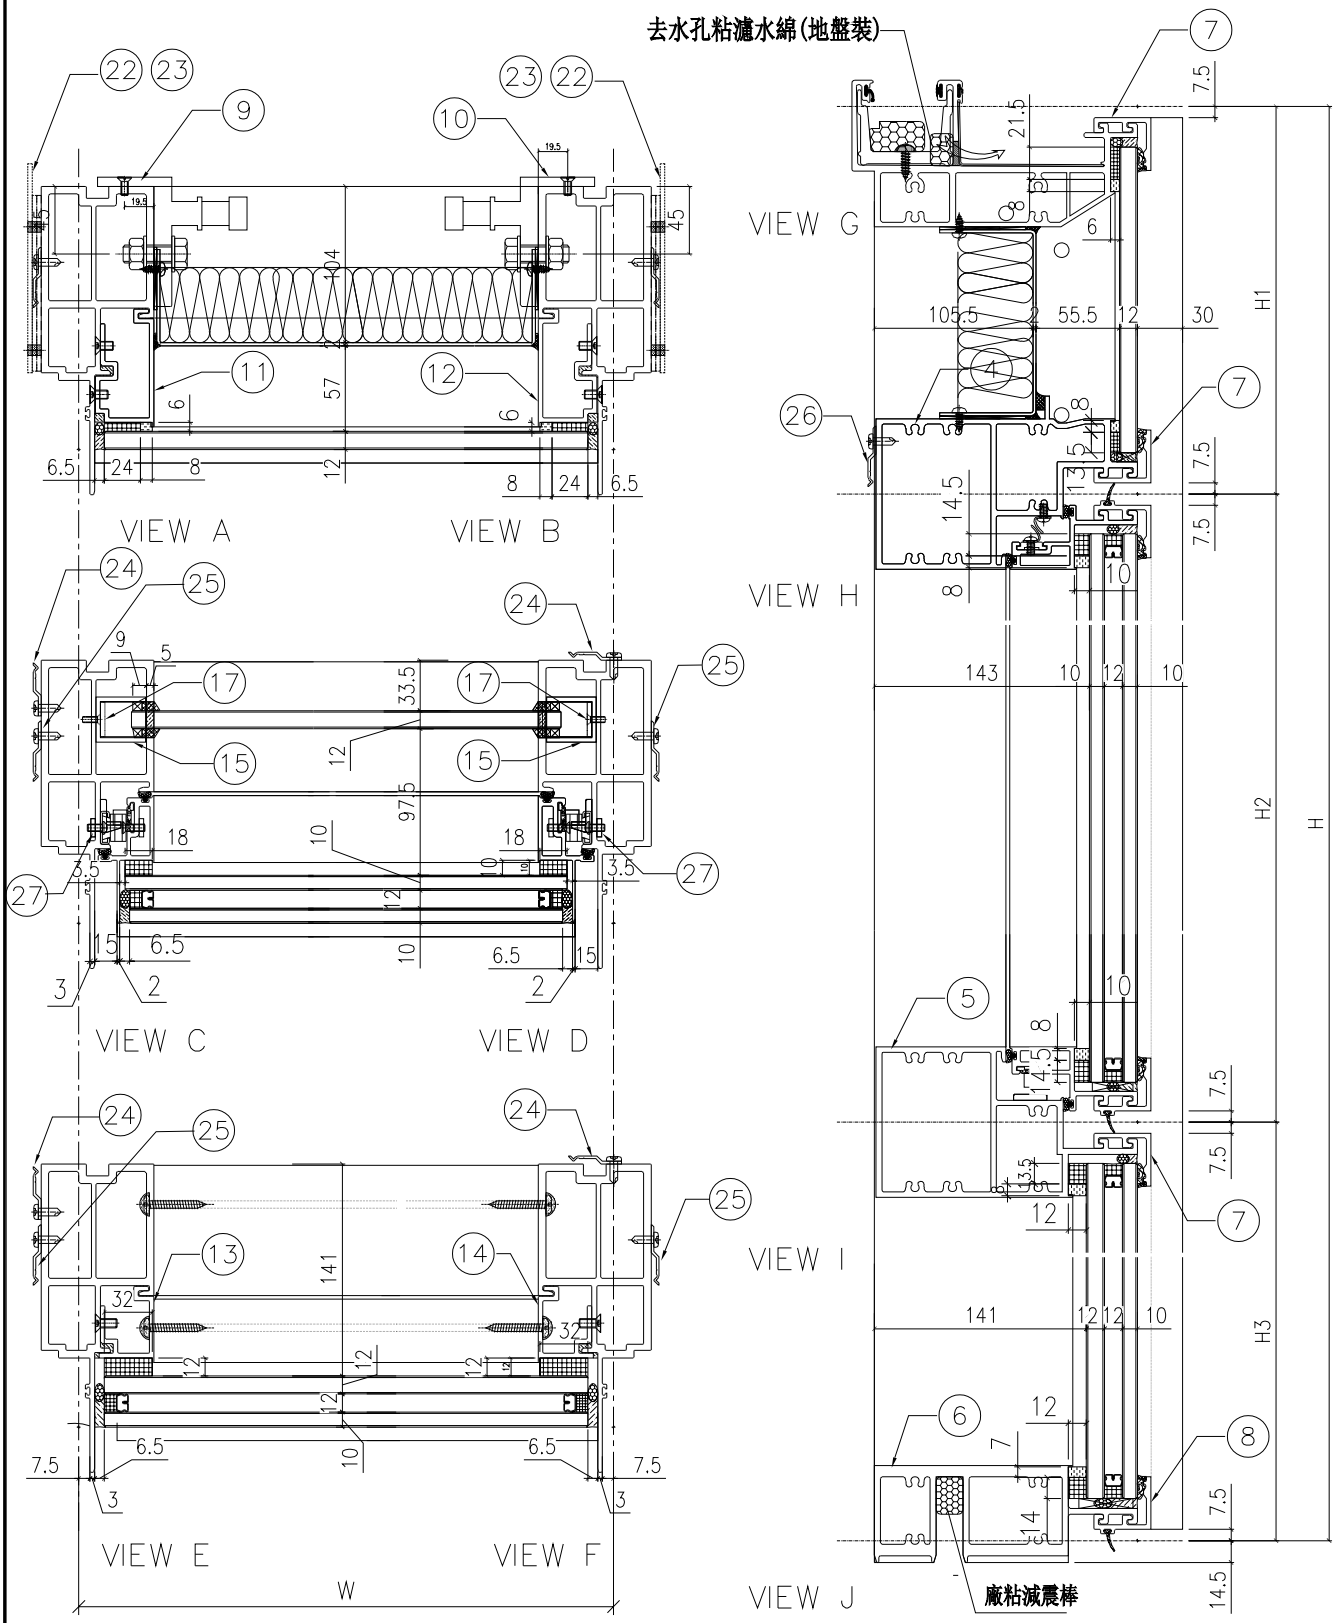

名稱	單元組裝圖	制圖	付吉寧	2022.04.05	修改	A		
材料		復核	謝永林	2022.04.14	日期	2022.05.14		
顏色	JMQ213457(三塗)	批准	胡哥		圖號	CW-PTBB50b(1)		

EG-DWG3

美特鋁質 有限公司
MIDI Aluminium Fabricator Ltd.

工程號	J853	地盤	延坪道住宅

使用位置
J853-SD-CW-4606

組裝圖見: CW-PTBB50b(1)
大樣圖見: CW-PTBB50b

雲線處更改扇撐款式，與扇撐加力巴長度

1200	3400	957.5	1730	712.5		
序號	名稱	加工圖號	數量	長度	備註	模號
1	生邊企	X85976-01bLZ	1	3407		X85976
2	生邊企	X85976-01bRZ	1	3407		X85976
3	頂橫	X85982-03-50	1	1250		X85982
4	上梗下生中橫	X85984-03-50	1	1177		X85984
5	上生下梗中橫	X85985-03-50	1	1177		X85985
6	底橫	X85981-03-50	1	1177		X85981
7	扣蓋（頂）	X85989-01-50	3	1178		X85989
8	扣蓋（底）	X85988-01-50	1	1178		X85988
9	掛碼	KM-GM01	1	200		X85998
10	掛碼	KM-GM02	1	200		X85998
11	單玻骨	UN-BM2	1	862.5		X85987
12	單玻骨	UN-BM2R	1	862.5		X85987
13	雙玻骨	UN-DM2	1	611.5		X85990
14	雙玻骨	UN-DM2R	1	611.5		X85990
15	玻璃攔河槽	LUC-01	2	317.5		JMFG0828
17	攔河槽鋁角	UN-AG01	2	23		JM1030
22	擋水巴	SS-04	4	112		3mm鋁板
23	擋水巴	SS-05	2	139		3mm鋁板
24	Z字碼	UN-Z02	16	50		
25	Z字碼	UN-Z03-03	2	3240		
26	Z字碼	UN-Z01	4	50		
27	24″扇撐加力巴	SS-03	2	575.5		

配件清單名稱	顏色	數量	備注	配件清單名稱	顏色	數量	備注
#10x5/8"圓頭鋼牙	A4-70	14	修背板用(300mmC/C)	3/16x1/2"平頭機絲	A4-70	24	修夾巴,3粒/支
#14x1-1/2"圓頭鋼牙	A4-70	40	修橫料	~~M5x12mm平頭機絲~~	~~A4-70~~	~~8~~	~~修攔河槽及鋁角~~
M6x12mm平頭機絲	A4-70	12	修企料單玻璃骨	2021-AA 24"東城產扇撐	304不鏽鋼	2	TH生窗用
M6x12mm平頭機絲	A4-70	6	修企料雙玻璃骨	~~2031-G(帶鑰匙)10"限位撐~~	~~304不鏽鋼~~	~~2~~	~~TH窗用(2只/窗)~~
M5x12mm平頭機絲	A4-70	4	固定掛碼到企料上	東城202-18轉角器	鋅合金	2	TH窗用(2只/窗)
M12x40mm六角螺栓	A4-70	4	企料鋁碼川(配1螺母,1平介,1彈介)	853-CZ1窗占	黑色	2	TH窗1只/玉
M5x12mm圓頭綱絲	A4-70	0	修套心	853-CZ2窗占	黑色	2	TH窗1只/玉
3/16x5/8"圓頭機絲	A4-70	8	修扇撐於玉上(5粒/只)	TC903扣碼	不鏽鋼	2	TH窗2個
3/16"x1/4"平頭機絲	A4-70	8	修加力巴	837-CWH-K2	不鏽鋼	2	TH窗2個
3/16x3/8"圓頭機絲	A4-70	10	修扇撐於框上	駿華T004鎖扣(夾巴)	鋅合金	8	TH8個/窗
3/16x3/8"圓頭機絲	A4-70	8	修限位撐	駿華J047鎖點(13mm高)	304不鏽鋼	8	TH8個/窗
3/16x1/2"圓頭機絲	A4-70	8	用於收扣碼	2026-010A(無蓋)	JMQ213457(三塗)	1	TH窗用(1只/窗)
3/16x1/2"圓頭機絲	A4-70	4	窗占用	#10x5/8"圓頭鋼牙	A4-70	11	修Z字碼
3/16x3/8"平頭機絲	A4-70	16	組裝窗玉用	#10x5/8"圓頭鋼牙	A4-70	22	2只/窗(修Z字碼)

名稱	單元組裝圖	制圖	付吉寧	2022.04.05	修改	A		
材料		復核	謝永林	2022.04.14	日期	2022.05.14		
顏色	JMQ213457(三塗)	批准	胡哥		圖號	CW-PTBB50b(2)		

EG-DWG3

美特鋁質 有限公司
MIDI Aluminium Fabricator Ltd.

工程號	J853	地盤	延坪道住宅


數據表見: CW-PTBB50X(2)


節點圖見: CW-PTBB50X(1)


T窗限開300mm


圖號	層數	數量	總數	樓層	使用位置
CW-PTBB50X	10	1	10	10F-15F,17F-22F	J853-SD-CW-4607

更改扇撐款式，與扇撐加力巴長度

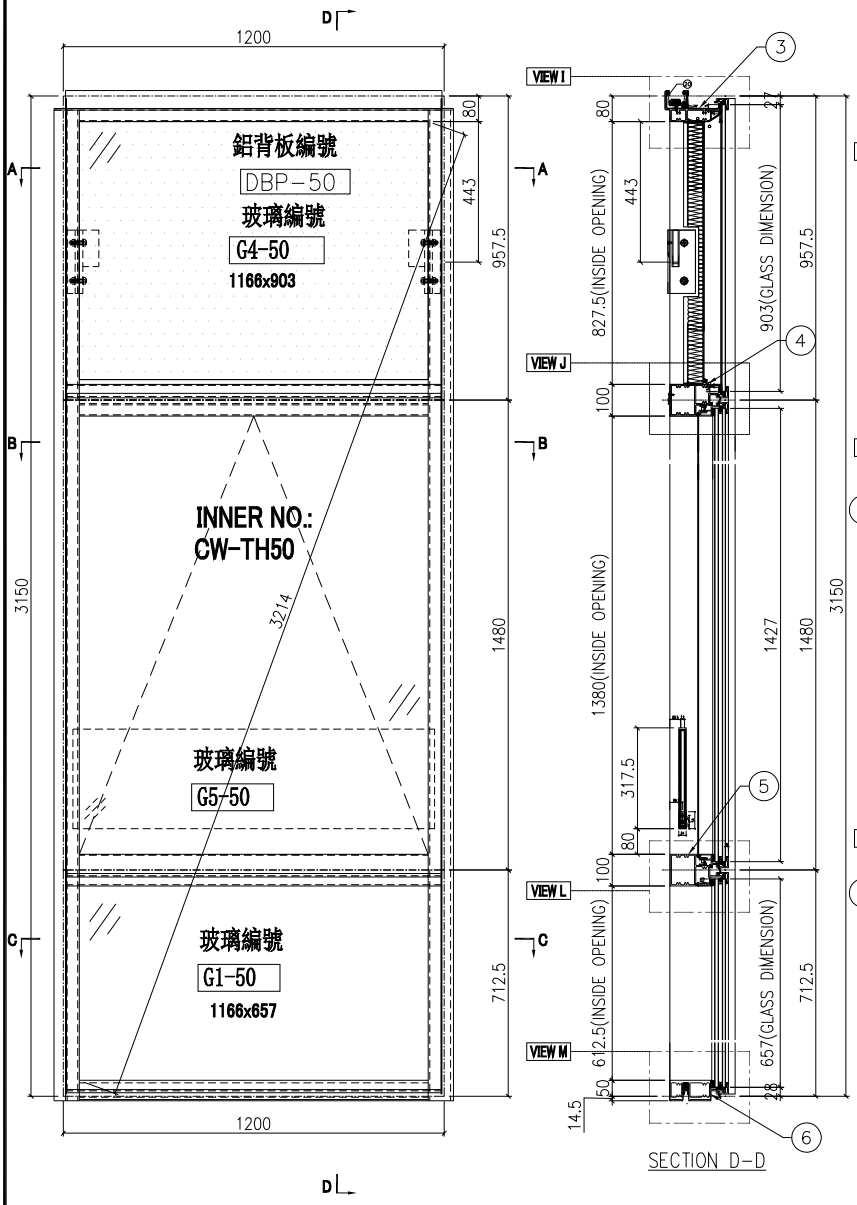

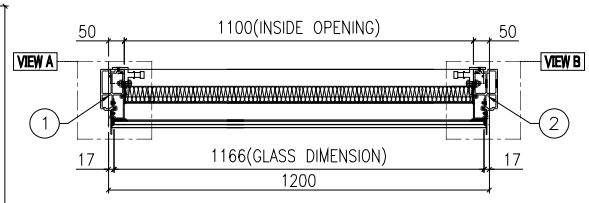

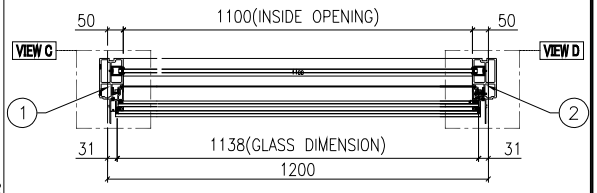

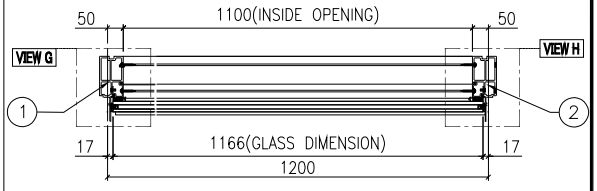

名稱	單元組裝圖	制圖	付吉寧	2022.04.05	修改	A		
材料		復核	謝永林	2022.04.14	日期	2022.05.14		
顏色	JMQ213457(三塗)	批准	胡哥		圖號	CW-PTBB50X		


美特鋁質 有限公司
MIDI Aluminium Fabricator Ltd.

工程號	J853	地盤	延坪道住宅

使用位置
J853-SD-CW-4607

數據表見: CW-PTBB50X(2)
大樣圖見: CW-PTBB50X

去水孔粘濾水綿(地盤裝)

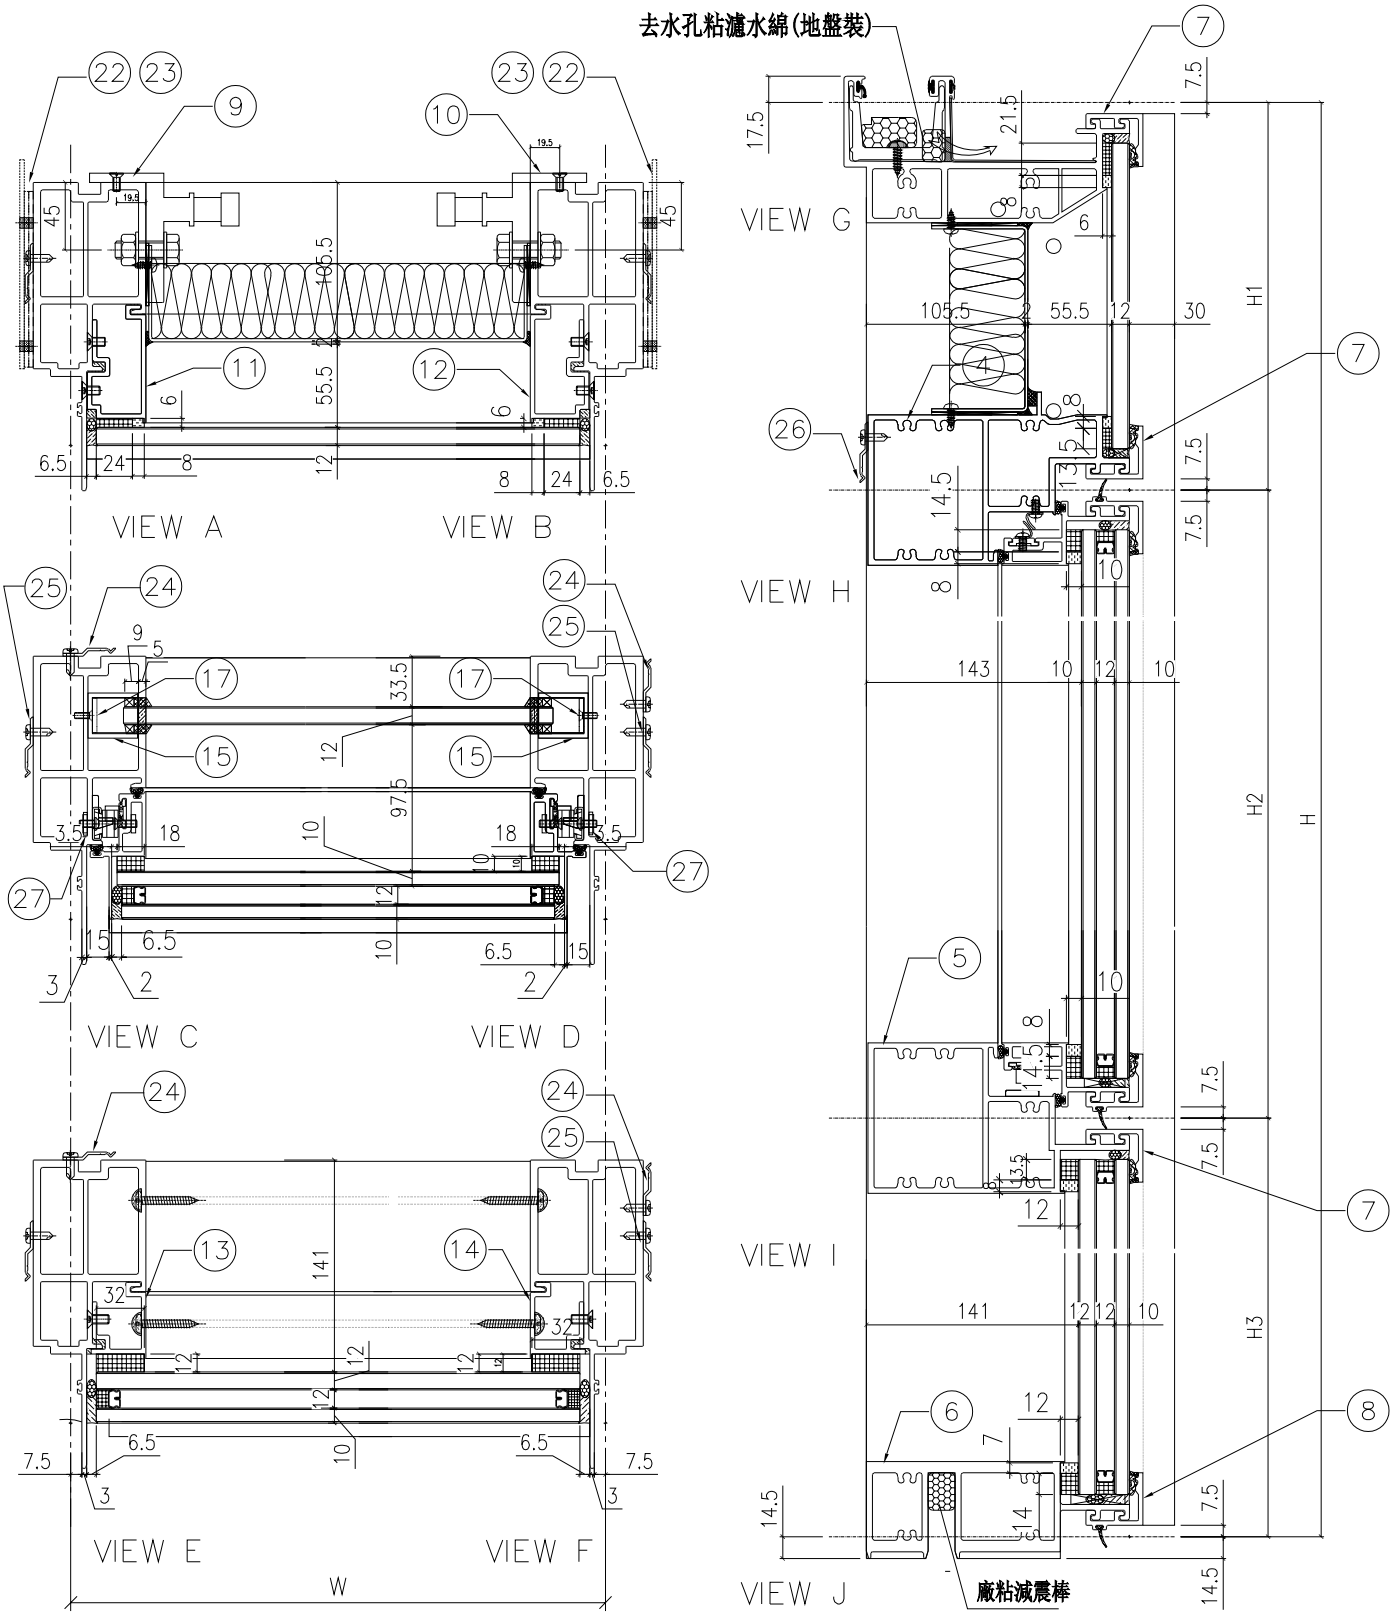

名稱	單元組裝圖	制圖	付吉寧	2022.04.05	修改	A		
材料		復核	謝永林	2022.04.14	日期	2022.05.14		
顏色	JMQ213457(三塗)	批准	胡哥		圖號	CW-PTBB50X(1)		

EG-DWG3

美特鋁質 有限公司
MIDI Aluminium Fabricator Ltd.

使用位置
J853-SD-CW-4607

組裝圖見: CW-PTBB50X(1)
大樣圖見: CW-PTBB50X

工程號	J853	地盤	延坪道住宅

雲線處更改扇撐款式，與扇撐加力巴長度

分格W	分格H	分格H1	分格H2	分格H3		
1200	3150	957.5	1480	712.5		

序號	名稱	加工圖號	數量	長度	備註	模號
1	生邊企	X85976-04L	1	3157		X85976
2	生邊企	X85976-01TR	1	3157		X85976
3	頂橫	X85982-03-50	1	1250		X85982
4	上梗下生中橫	X85984-03-50	1	1177		X85984
5	上生下梗中橫	X85985-03-50	1	1177		X85985
6	底橫	X85981-03-50	1	1177		X85981
7	扣蓋（頂）	X85989-01-50	3	1178		X85989
8	扣蓋（底）	X85988-01-50	1	1178		X85988
9	掛碼	KM-GM01	1	200		X85998
10	掛碼	KM-GM02	1	200		X85998
11	單玻骨	UN-BM2	1	862.5		X85987
12	單玻骨	UN-BM2R	1	862.5		X85987
13	雙玻骨	UN-DM2	1	611.5		X85990
14	雙玻骨	UN-DM2R	1	611.5		X85990
15	玻璃攔河槽	LUC-01	2	317.5		JMFG0828
17	攔河槽鋁角	UN-AG01	2	23		JM1030
22	擋水巴	SS-04	4	112		3mm鋁板
23	擋水巴	SS-05	2	139		3mm鋁板
24	Z字碼	UN-Z02	18	50		
25	Z字碼	UN-Z03-01	2	2990		
26	Z字碼	UN-Z01	4	50		
27	24″扇撐加力巴	SS-03	2	575.5		

配件清單名稱	顏色	數量	備注	配件清單名稱	顏色	數量	備注
#10x5/8"圓頭鋼牙	A4-70	14	修背板用(300mmC/C)	3/16x3/8"平頭機絲	A4-70	16	組裝窗玉用
#14x1-1/2"圓頭鋼牙	A4-70	40	修橫料	3/16x1/2"平頭機絲	A4-70	24	修夾巴,3粒/支
M6x12mm平頭機絲	A4-70	12	修企料單玻璃骨	M5x12mm平頭機絲	A4-70	8	修攔河槽及鋁角
M6x12mm平頭機絲	A4-70	6	修企料雙玻璃骨	2021-AA 24"東城產扇撐	304不鏽鋼	2	TH生窗用
M5x12mm平頭機絲	A4-70	4	固定掛碼到企料上	853-CZ1窗占	黑色	2	TH窗1只/玉
M12x40mm六角螺栓	A4-70	4	企料鋁碼用(配1螺母,1平介,1彈介)	853-CZ2窗占	黑色	2	TH窗1只/玉
M5x12mm圓頭綱絲	A4-70	0	修套心	TC903扣碼	不鏽鋼	3	TH窗2個
3/16x5/8"圓頭機絲	A4-70	8	修扇撐於玉上(5粒/只)	837-CWH-K2	不鏽鋼	3	TH窗2個
3/16"x1/4"平頭機絲	A4-70	8	修加力巴	駿華T004鎖扣(夾巴)	鋅合金	8	TH8個/窗
3/16x3/8"圓頭機絲	A4-70	10	修扇撐於框上	駿華J047鎖點(13mm高)	304不鏽鋼	8	TH8個/窗
3/16x3/8"圓頭機絲	A4-70	8	修限位撐	東城202-18轉角器	鋅合金	2	TH窗用(2只/窗)
3/16x1/2"圓頭機絲	A4-70	8	用於收扣碼	2031-G(帶鑰匙)10"限位撐	304不鏽鋼	2	TH窗用(2只/窗)
3/16x1/2"圓頭機絲	A4-70	4	窗占用	2026-010A(無蓋)	JMQ213457(三塗)	1	TH窗用(1只/窗)
#10x5/8″圓頭鋼牙	A4-70	22	修Z字碼	#10x5/8″圓頭鋼牙	A4-70	24	2只/窗(修Z字碼

名稱	單元組裝圖	制圖	付吉寧	2022.04.05	修改	A		
材料		復核	謝永林	2022.04.14	日期	2022.05.14		
顏色	JMQ213457(三塗)	批准	胡哥		圖號	CW-PTBB50X(2)		

EG-DWG3

美特鋁質 有限公司
MIDI Aluminium Fabricator Ltd.

工程號	J853	地盤	延坪道住宅


圖號	層數	數量	總數	樓層	使用位置
CW-PTBB50aX	2	1	2	16F,25F	J853-SD-CW-4607

更改扇撐款式，與扇撐加力巴長度

數據表見: CW-PTBB50aX(2)

節點圖見: CW-PTBB50aX(1)

T窗限開300mm

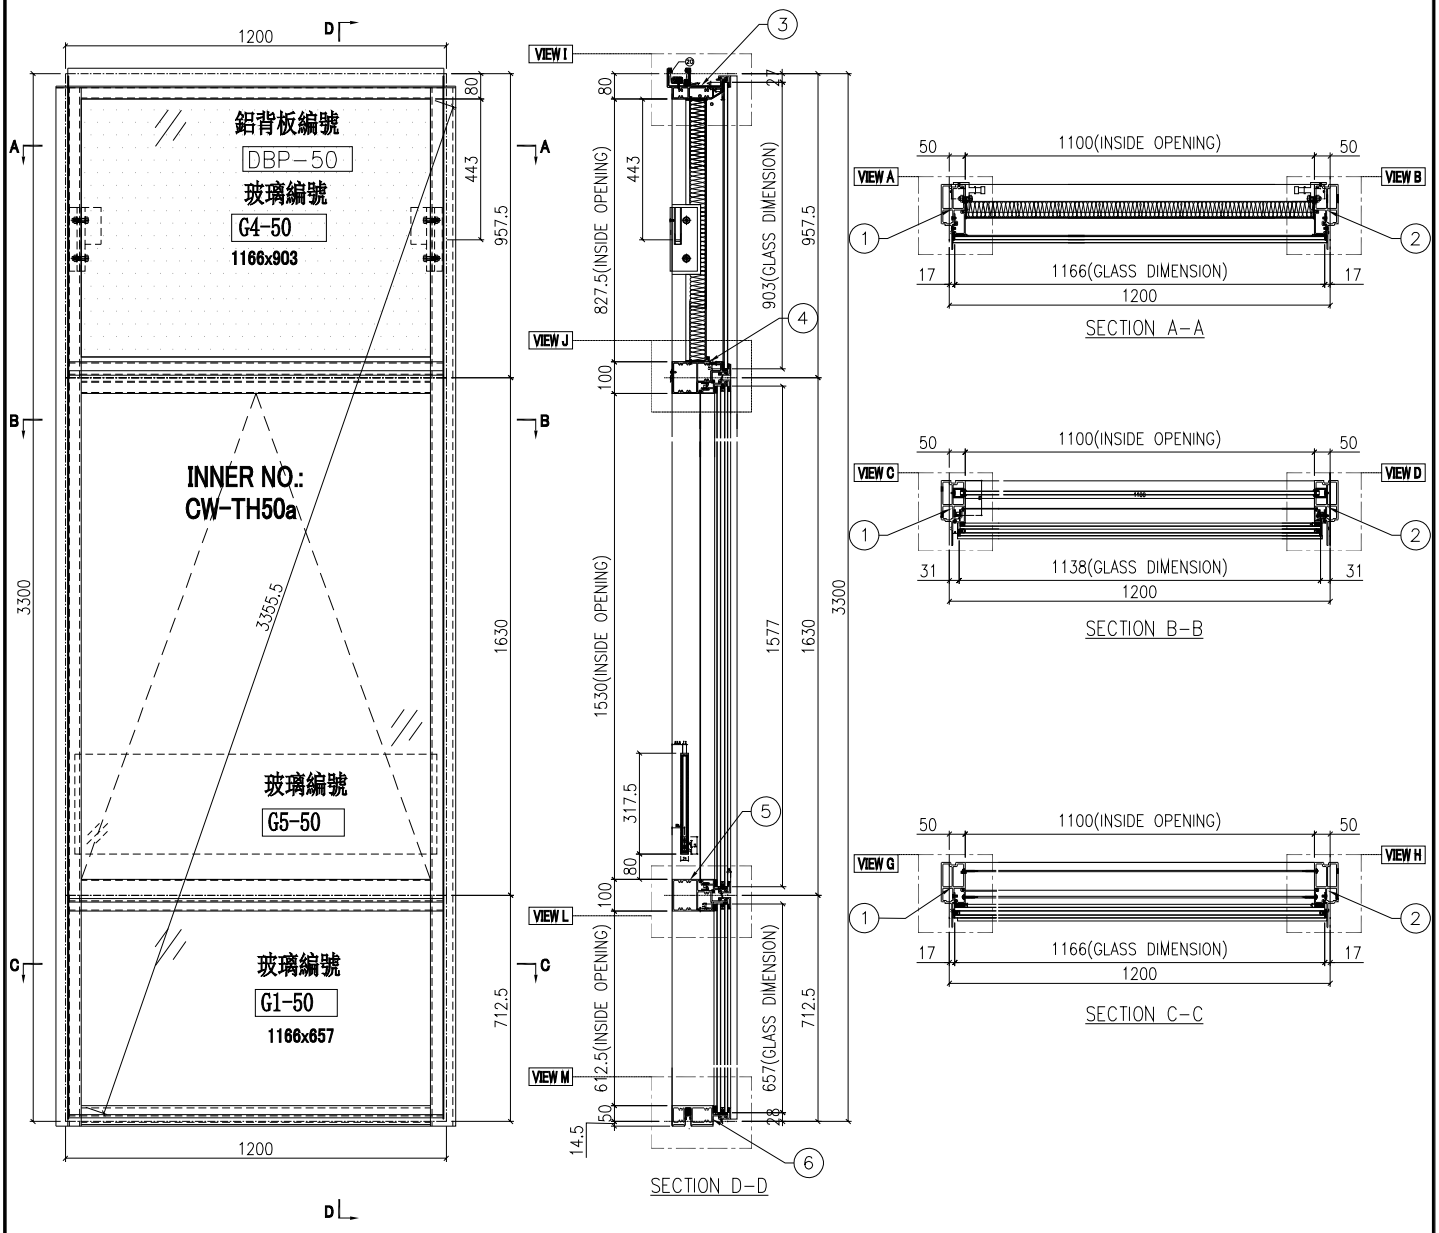

名稱	單元組裝圖	制圖	付吉寧	2022.04.05	修改	A		
材料		復核	謝永林	2022.04.14	日期	2022.05.14		
顏色	JMQ213457(三塗)	批准	胡哥		圖號	CW-PTBB50aX		

EG-DWG3


美特鋁質 有限公司
MIDI Aluminium Fabricator Ltd.

使用位置
J853-SD-CW-4607

數據表見: CW-PTBB50aX(2)

大樣圖見: CW-PTBB50aX

工程號	J853	地盤	延坪道住宅

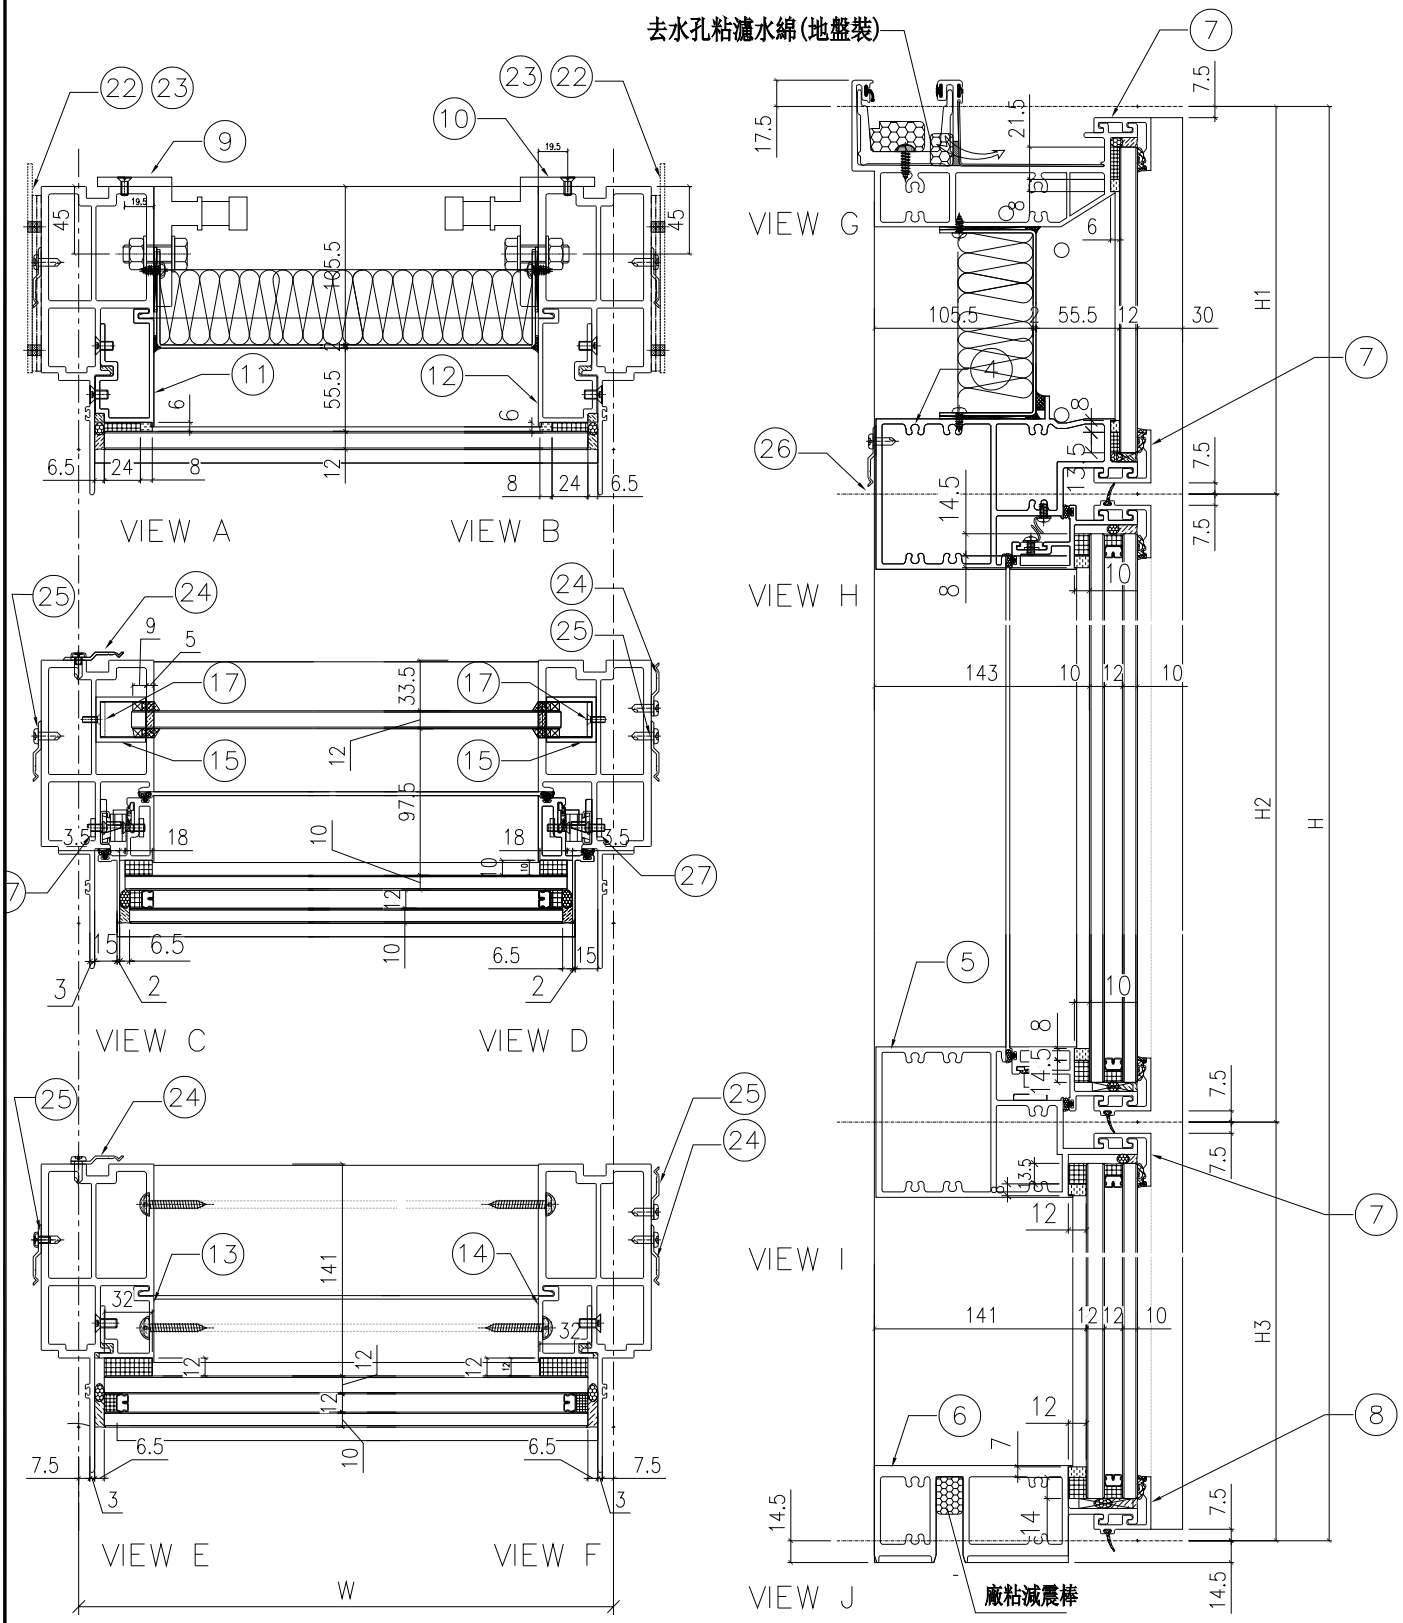

名稱	單元組裝圖	制圖	付吉寧	2022.04.05	修改	A		
材料		復核	謝永林	2022.04.14	日期	2022.05.14		
顏色	JMQ213457(三塗)	批准	胡哥		圖號	CW-PTBB50aX(1)		

EG-DWG3

美特鋁質 有限公司
MIDI Aluminium Fabricator Ltd.

工程號	J853	地盤	延坪道住宅

使用位置: J853-SD-CW-4607

組裝圖見: CW-PTBB50aX(1)

大樣圖見: CW-PTBB50aX

雲線處更改扇撐款式，與扇撐加力巴長度

序號	名稱	加工圖號	數量	長度	備註	模號
1	生邊企	X85976-04aL	1	3307		X85976
2	生邊企	X85976-01aTR	1	3307		X85976
3	頂橫	X85982-03-50	1	1250		X85982
4	上梗下生中橫	X85984-03-50	1	1177		X85984
5	上生下梗中橫	X85985-03-50	1	1177		X85985
6	底橫	X85981-03-50	1	1177		X85981
7	扣蓋（頂）	X85989-01-50	3	1178		X85989
8	扣蓋（底）	X85988-01-50	1	1178		X85988
9	掛碼	KM-GM01	1	200		X85998
10	掛碼	KM-GM02	1	200		X85998
11	單玻骨	UN-BM2	1	862.5		X85987
12	單玻骨	UN-BM2R	1	862.5		X85987
13	雙玻骨	UN-DM2	1	611.5		X85990
14	雙玻骨	UN-DM2R	1	611.5		X85990
15	玻璃攔河槽	LUC-01	2	317.5		JMFG0828
17	攔河槽鋁角	UN-AG01	2	23		JM1030
22	擋水巴	SS-04	4	112		3mm鋁板
23	擋水巴	SS-05	2	139		3mm鋁板
24	Z字碼	UN-Z02	16	50		
25	Z字碼	UN-Z03-02	2	3140		
26	Z字碼	UN-Z01	4	50		
27	24″扇撐加力巴	SS-03	2	575.5		

配件清單名稱	顏色	數量	備注	配件清單名稱	顏色	數量	備注
#10x5/8"圓頭鋼牙	A4-70	14	修背板用(300mmC/C)	3/16x3/8"平頭機絲	A4-70	16	組裝窗玉用
#14x1-1/2"圓頭鋼牙	A4-70	40	修橫料	3/16x1/2"平頭機絲	A4-70	24	修夾巴,3粒/支
M6x12mm平頭機絲	A4-70	12	修企料單玻璃骨	M5x12mm平頭機絲	A4-70	8	修攔河槽及鋁角
M6x12mm平頭機絲	A4-70	6	修企料雙玻璃骨	2021-AA 24"東城產扇撐	304不鏽鋼	2	TH生窗用
M5x12mm平頭機絲	A4-70	4	固定掛碼到企料上	853-CZ1窗占	黑色	2	TH窗1只/玉
M12x40mm六角螺栓	A4-70	4	企料鋁碼用(配1螺母,1平介,1彈介)	853-CZ2窗占	黑色	2	TH窗1只/玉
M5x12mm圓頭綱絲	A4-70	0	修套心	TC903扣碼	不鏽鋼	3	TH窗2個
3/16x5/8"圓頭機絲	A4-70	8	修扇撐於玉上(5粒/只)	837-CWH-K2	不鏽鋼	3	TH窗2個
3/16"x1/4"平頭機絲	A4-70	8	修加力巴	駿華T004鎖扣(夾巴)	鋅合金	8	TH8個/窗
3/16x3/8"圓頭機絲	A4-70	10	修扇撐於框上	駿華J047鎖點(13mm高)	304不鏽鋼	8	TH8個/窗
3/16x3/8"圓頭機絲	A4-70	8	修限位撐	東城202-18轉角器	鋅合金	2	TH窗用(2只/窗)
3/16x1/2"圓頭機絲	A4-70	8	用於收扣碼	2031-G(帶鑰匙)10"限位撐	304不鏽鋼	2	TH窗用(2只/窗)
3/16x1/2"圓頭機絲	A4-70	4	窗占用	2026-010A(無蓋)	JMQ213457(三塗)	1	TH窗用(1只/窗)
#10x5/8″圓頭鋼牙	A4-70	22	修Z字碼	#10x5/8″圓頭鋼牙	A4-70	24	2只/窗(修Z字碼

名稱	單元組裝圖	制圖	付吉寧	2022.04.05	修改	A		
材料		復核	謝永林	2022.04.14	日期	2022.05.14		
顏色	JMQ213457(三塗)	批准	胡哥		圖號	CW-PTBB50aX(2)		

EG-DWG3

美特鋁質 有限公司
MIDI Aluminium Fabricator Ltd.

工程號	J853	地盤	延坪道住宅


圖號	層數	數量	總數	樓層	使用位置
CW-PTBB50bX	1	1	1	23F	J853-SD-CW-4607


更改扇撐款式，與扇撐加力巴長度


數據表見: CW-PTBB50bX(2)


節點圖見: CW-PTBB50bX(1)

T窗限開300mm

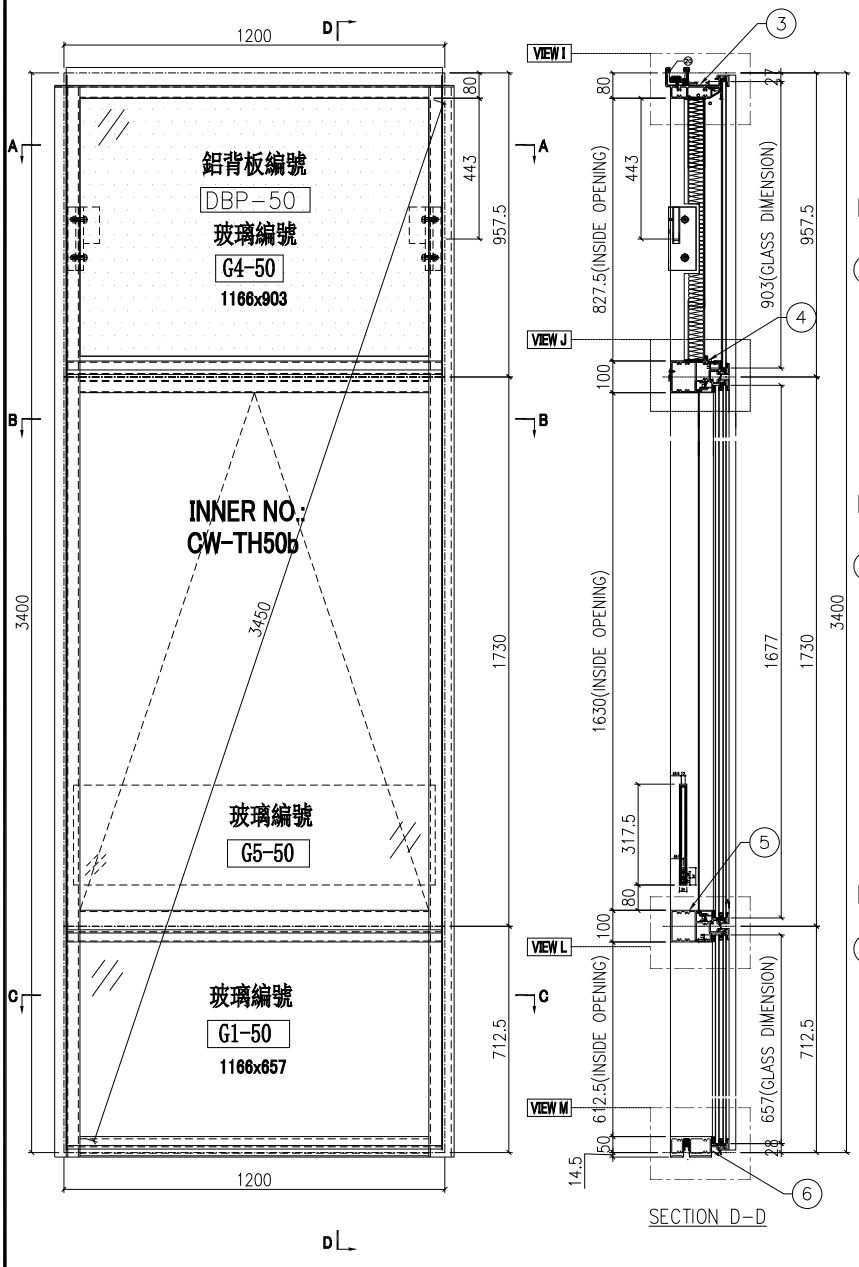

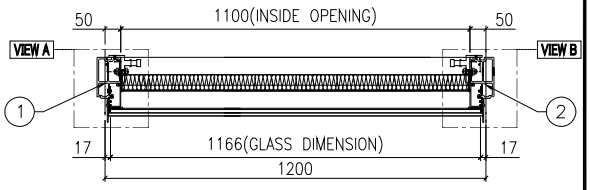

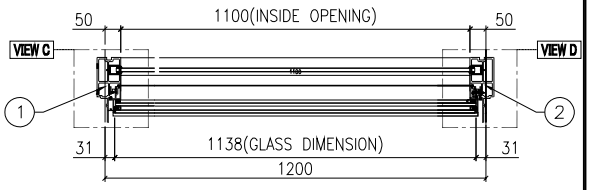

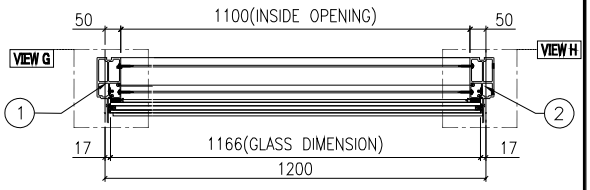


名稱	單元組裝圖	制圖	付吉寧	2022.04.05	修改	A		
材料		復核	謝永林	2022.04.14	日期	2022.05.14		
顏色	JMQ213457(三塗)	批准	胡哥		圖號	CW-PTBB50bX		

EG-DWG3

美特鋁質 有限公司 MIDI Aluminium Fabricator Ltd.	使用位置 J853-SD-CW-4607	數據表見: CW-PTBB50bX(2)
		大樣圖見: CW-PTBB50bX

工程號	J853	地盤	延坪道住宅

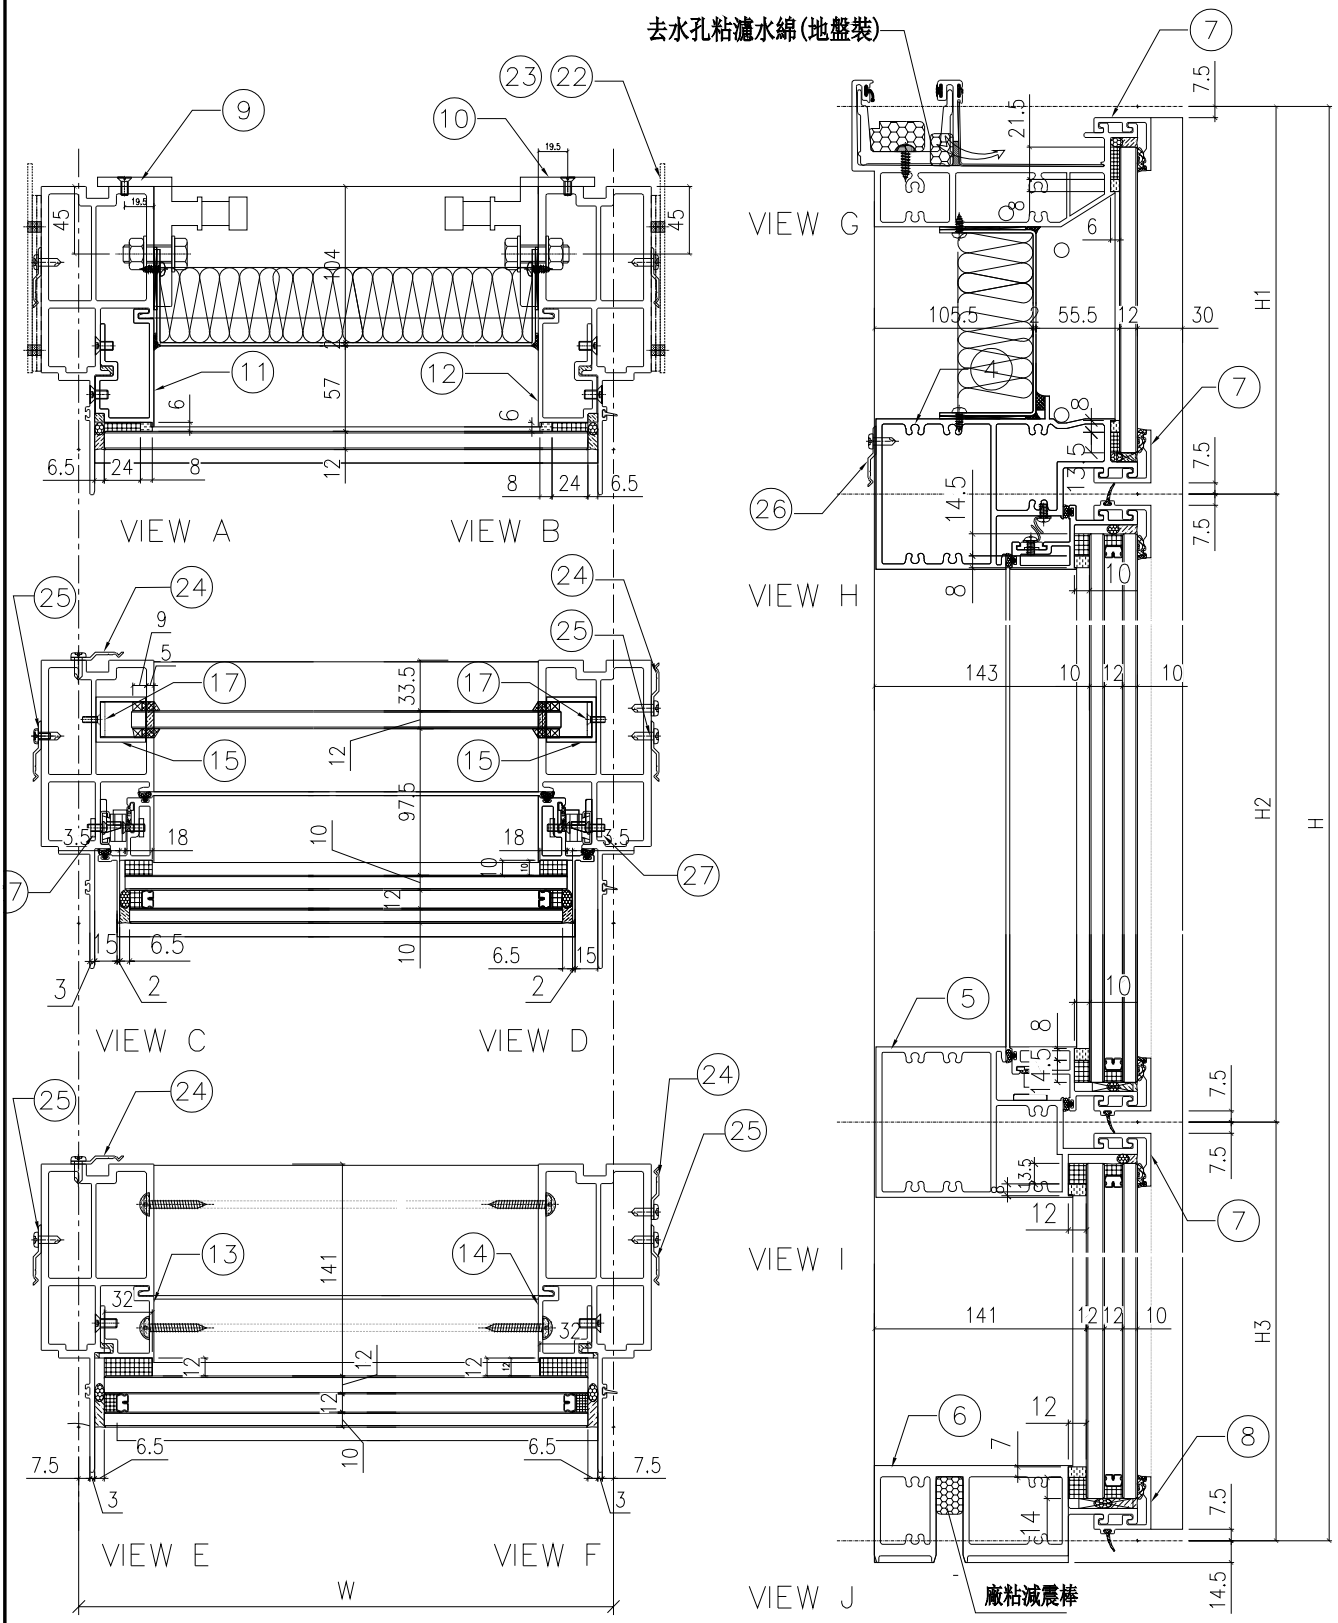

名稱	單元組裝圖	制圖	付吉寧	2022.04.05	修改	A		
材料		復核	謝永林	2022.04.14	日期	2022.05.14		
顏色	JMQ213457(三塗)	批准	胡哥		圖號	CW-PTBB50bX(1)		

EG-DWG3

美特鋁質 有限公司
MIDI Aluminium Fabricator Ltd.

使用位置
J853-SD-CW-4607

組裝圖見: CW-PTBB50bX(1)
大樣圖見: CW-PTBB50bX

工程號	J853	地盤	延坪道住宅

雲線處更改扇撐款式，與扇撐加力巴長度

分格W	分格H	分格H1	分格H2	分格H3		
1200	3400	957.5	1730	712.5		

序號	名稱	加工圖號	數量	長度	備註	模號
1	生邊企	X85976-04bL	1	3407		X85976
2	生邊企	X85976-01bTR	1	3407		X85976
3	頂橫	X85982-03-50	1	1250		X85982
4	上梗下生中橫	X85984-03-50	1	1177		X85984
5	上生下梗中橫	X85985-03-50	1	1177		X85985
6	底橫	X85981-03-50	1	1177		X85981
7	扣蓋（頂）	X85989-01-50	3	1178		X85989
8	扣蓋（底）	X85988-01-50	1	1178		X85988
9	掛碼	KM-GM01	1	200		X85998
10	掛碼	KM-GM02	1	200		X85998
11	單玻骨	UN-BM2	1	862.5		X85987
12	單玻骨	UN-BM2R	1	862.5		X85987
13	雙玻骨	UN-DM2	1	611.5		X85990
14	雙玻骨	UN-DM2R	1	611.5		X85990
15	玻璃攔河槽	LUC-01	2	317.5		JMFG0828
17	攔河槽鋁角	UN-AG01	2	23		JM1030
22	擋水巴	SS-04	4	112		3mm鋁板
23	擋水巴	SS-05	2	139		3mm鋁板
24	Z字碼	UN-Z02	16	50		
25	Z字碼	UN-Z03-03	2	3240		
26	Z字碼	UN-Z01	4	50		
27	24″扇撐加力巴	SS-03	2	575.5		

配件清單名稱	顏色	數量	備注	配件清單名稱	顏色	數量	備注
#10x5/8"圓頭鋼牙	A4-70	14	修背板用(300mmC/C)	3/16x3/8"平頭機絲	A4-70	16	組裝窗玉用
#14x1-1/2"圓頭鋼牙	A4-70	40	修橫料	3/16x1/2"平頭機絲	A4-70	24	修夾巴,3粒/支
M6x12mm平頭機絲	A4-70	12	修企料單玻璃骨	M5x12mm平頭機絲	A4-70	8	修攔河槽及鋁角
M6x12mm平頭機絲	A4-70	6	修企料雙玻璃骨	2021-AA 24"東城產扇撐	304不鏽鋼	2	TH生窗用
M5x12mm平頭機絲	A4-70	4	固定掛碼到企料上	853-CZ1窗占	黑色	2	TH窗1只/玉
M12x40mm六角螺栓	A4-70	4	企料鋁碼用(配1螺母,1平介,1彈介)	853-CZ2窗占	黑色	2	TH窗1只/玉
M5x12mm圓頭綱絲	A4-70	0	修套心	TC903扣碼	不鏽鋼	3	TH窗2個
3/16x5/8"圓頭機絲	A4-70	8	修扇撐於玉上(5粒/只)	837-CWH-K2	不鏽鋼	3	TH窗2個
3/16"x1/4"平頭機絲	A4-70	8	修加力巴	駿華T004鎖扣(夾巴)	鋅合金	8	TH8個/窗
3/16x3/8"圓頭機絲	A4-70	10	修扇撐於框上	駿華J047鎖點(13mm高)	304不鏽鋼	8	TH8個/窗
3/16x3/8"圓頭機絲	A4-70	8	修限位撐	東城202-18轉角器	鋅合金	2	TH窗用(2只/窗)
3/16x1/2"圓頭機絲	A4-70	8	用於收扣碼	2031-G(帶鑰匙)10"限位撐	304不鏽鋼	2	TH窗用(2只/窗)
3/16x1/2"圓頭機絲	A4-70	4	窗占用	2026-010A(無蓋)	JMQ213457(二塗)	1	TH窗用(1只/窗)
#10x5/8″圓頭鋼牙	A4-70	22	修Z字碼	#10x5/8″圓頭鋼牙	A4-70	24	2只/窗(修Z字碼)

名稱	單元組裝圖	制圖	付吉寧	2022.04.05	修改	A		
材料		復核	謝永林	2022.04.14	日期	2022.05.14		
顏色	JMQ213457(三塗)	批准	胡哥		圖號	CW-PTBB50bX(2)		

EG-DWG3

美特鋁質 有限公司
MIDI Aluminium Fabricator Ltd.


圖號	層數	數量	總數	樓層	使用位置
CW-PLBG06	13	1	13	6F-15F,17-21F	J853-SD-CW-4601

工程號	J853	地盤	延坪道住宅

更改扇撐款式，與扇撐加力巴長度

數據表見: CW-PLBG06(2)

節點圖見: CW-PLBG06(1)

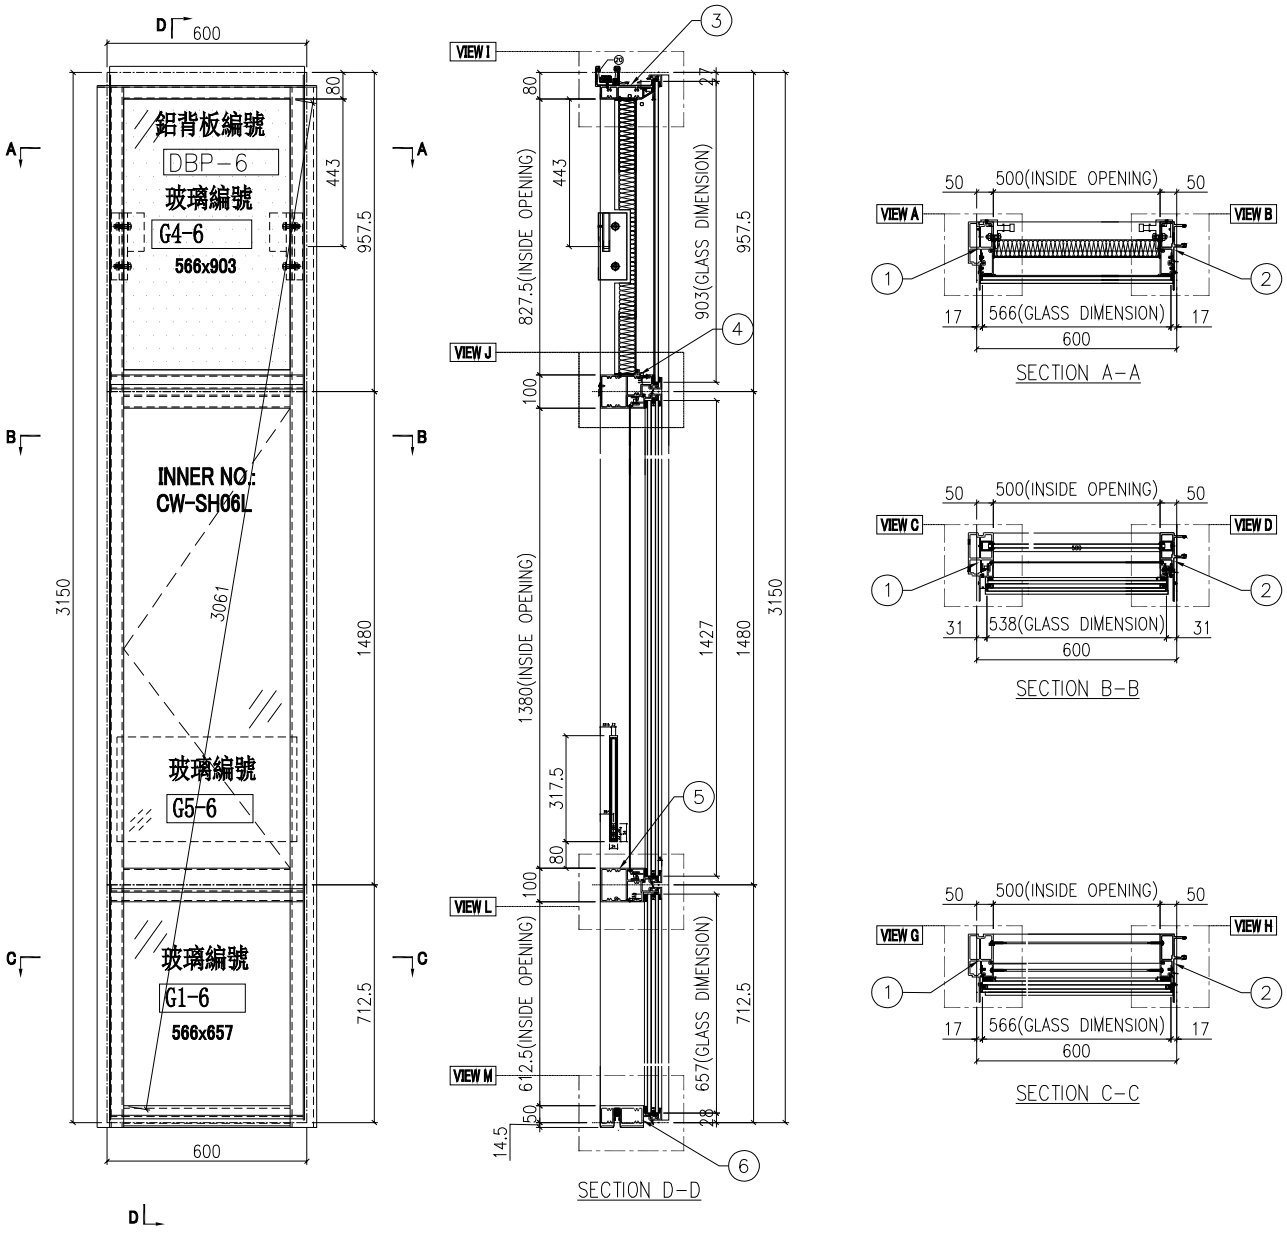

名稱	單元組裝圖	制圖	付吉寧	2022.04.05	修改			
材料		復核	謝永林	2022.04.14	日期			
顏色	JMQ213457(三塗)	批准	胡哥		圖號	CW-PLBG06		


EG-DWG3

美特鋁質 有限公司
MIDI Aluminium Fabricator Ltd.

使用位置
J853-SD-CW-4601

數據表見: CW-PLBG06(2)
大樣圖見: CW-PLBG06

工程號	J853	地盤	延坪道住宅

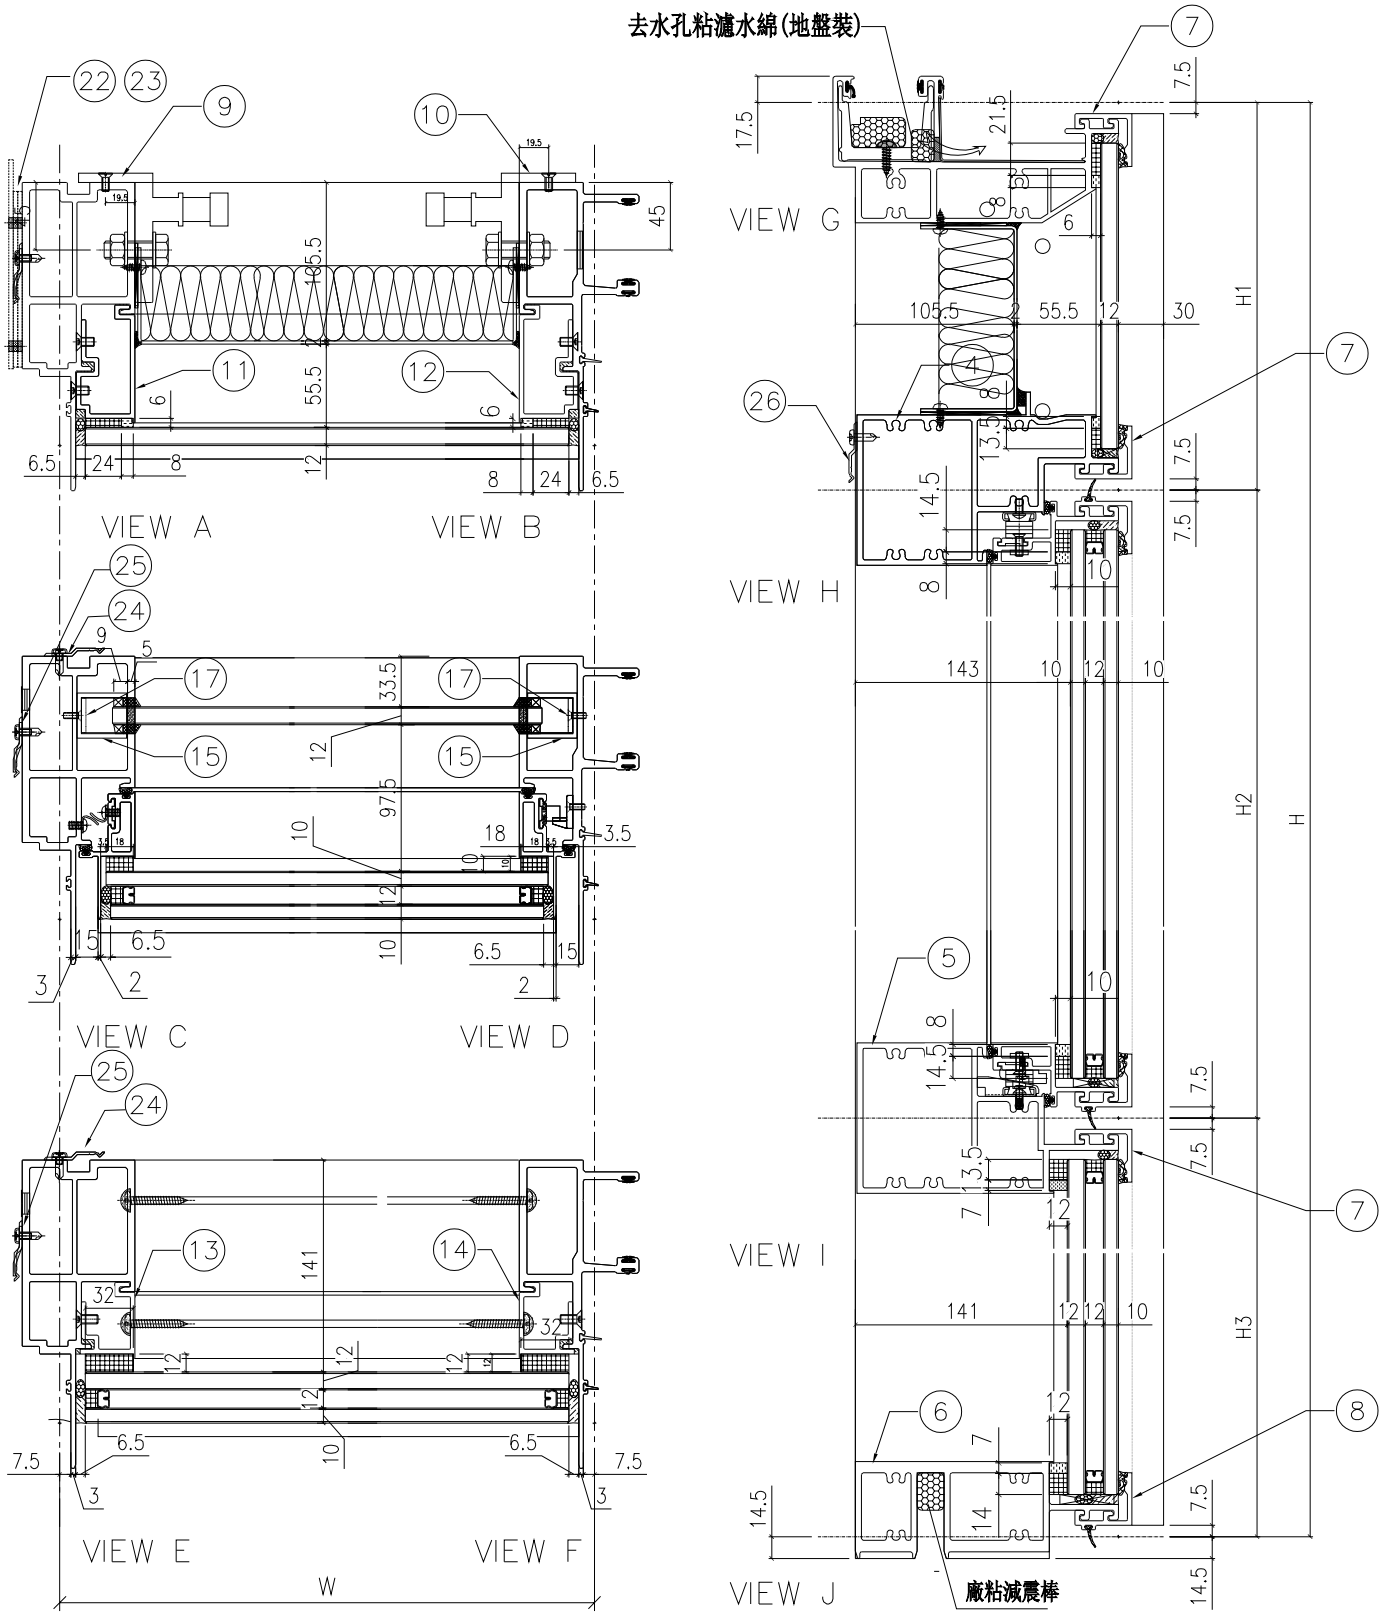

名稱	單元組裝圖	制圖	付吉寧	2022.04.05	修改			
材料		復核	謝永林	2022.04.14	日期			
顏色	JMQ213457(三塗)	批准	胡哥		圖號	CW-PLBG06(1)		

EG-DWG3

美特鋁質 有限公司
MIDI Aluminium Fabricator Ltd.

工程號	J853	地盤	延坪道住宅

使用位置: J853-SD-CW-4601

組裝圖見: CW-PLBG06(1)

大樣圖見: CW-PLBG06

分格W	分格H	分格H1	分格H2	分格H3		
600	3150	957.5	1480	712.5		

序號	名稱	加工圖號	數量	長度	備註	模號
1	生邊企	X85976-05L	1	3157		X85976
2	生公企	X85973-03	1	3157		X85973
3	頂橫	X85982-03R-06	1	617.5		X85982
4	上梗下生中橫	X85984-03L-06	1	577		X85984
5	上生下梗中橫	X85985-03L-06	1	577		X85985
6	底橫	X85981-03-06	1	577		X85981
7	扣蓋（頂）	X85989-01-06	3	578		X85989
8	扣蓋（底）	X85988-01-06	1	578		X85988
9	掛碼	KM-GM01	1	200		X85998
10	掛碼	KM-GM02	1	200		X85998
11	單玻骨	UN-BM2	1	862.5		X85987
12	單玻骨	UN-BM2R	1	862.5		X85987
13	雙玻骨	UN-DM2	1	611.5		X85990
14	雙玻骨	UN-DM2R	1	611.5		X85990
15	玻璃攔河槽	LUC-01	2	317.5		JMFG0828
17	攔河槽鋁角	UN-AG01	2	23		JM1030
22	擋水巴	SS-04	2	112		3mm鋁板
23	擋水巴	SS-05	1	139		3mm鋁板
24	Z字碼	UN-Z02	9	50		
25	Z字碼	UN-Z03-01	1	2990		
26	Z字碼	UN-Z01	2	50		

配件清單名稱	顏色	數量	備注	配件清單名稱	顏色	數量	備注
#10x5/8"圓頭鋼牙	A4-70	16	修背板用(300mmC/C)	3/16x1/2"平頭機絲	A4-70	12	修夾巴,3粒/支
#14x1-1/2"圓頭鋼牙	A4-70	40	修橫料	M5x12mm平頭機絲	A4-70	8	修攔河槽及鋁角
M6x12mm平頭機絲	A4-70	12	修企料單玻璃骨	2022-SH16"東城產扇撐(左)	304不鏽鋼	1	SH生窗用
M6x12mm平頭機絲	A4-70	6	修企料雙玻璃骨	2022-SH16"東城產扇撐(右)	304不鏽鋼	1	SH生窗用
M5x12mm平頭機絲	A4-70	4	固定掛碼到企料上	853-CZ1窗占	黑色	1	SH窗1只/玉
M12x40mm六角螺栓	A4-70	4	企料鋁碼用(配1螺母,1平介,1彈介)	853-CZ2窗占	黑色	1	SH窗1只/玉
M5x12mm圓頭綱絲	A4-70	0	修套心	TC903扣碼	不鏽鋼	4	SH窗4個
3/16x5/8"圓頭機絲	A4-70	10	修扇撐於玉上(5粒/只)	837-CWH-K2	不鏽鋼	4	SH窗4個
3/16"x1/4"平頭機絲	A4-70	4	修加力巴	駿華T004鎖扣(夾巴)	鋅合金	4	SH4個/窗
3/16x3/8"圓頭機絲	A4-70	10	修扇撐於框上	駿華J047鎖點(13mm高)	304不鏽鋼	4	SH4個/窗
3/16x1/2"圓頭機絲	A4-70	16	用於收扣碼	2026-010A(無蓋)	JMQ213457(三塗)	1	SH窗用(1只/窗)
3/16x1/2"圓頭機絲	A4-70	1	窗占用	#10x5/8"圓頭鋼牙	A4-70	11	修Z字碼
3/16x3/8"平頭機絲	A4-70	16	組裝窗玉用	#10x5/8"圓頭鋼牙	A4-70	20	2只/窗(修Z字碼)

名稱	單元組裝圖	制圖	付吉寧	2022.04.05	修改			
材料		復核	謝永林	2022.04.14	日期			
顏色	JMQ213457(三塗)	批准	胡哥		圖號	CW-PLBG06(2)		

EG-DWG3


美特鋁質 有限公司
MIDI Aluminium Fabricator Ltd.


工程號	J853	地盤	延坪道住宅

數據表見: CW-PLBG06a(2)


節點圖見: CW-PLBG06a(1)

圖號	層數	數量	總數	樓層	使用位置
CW-PLBG06a	2	1	2	5F,25F	J853-SD-CW-4601

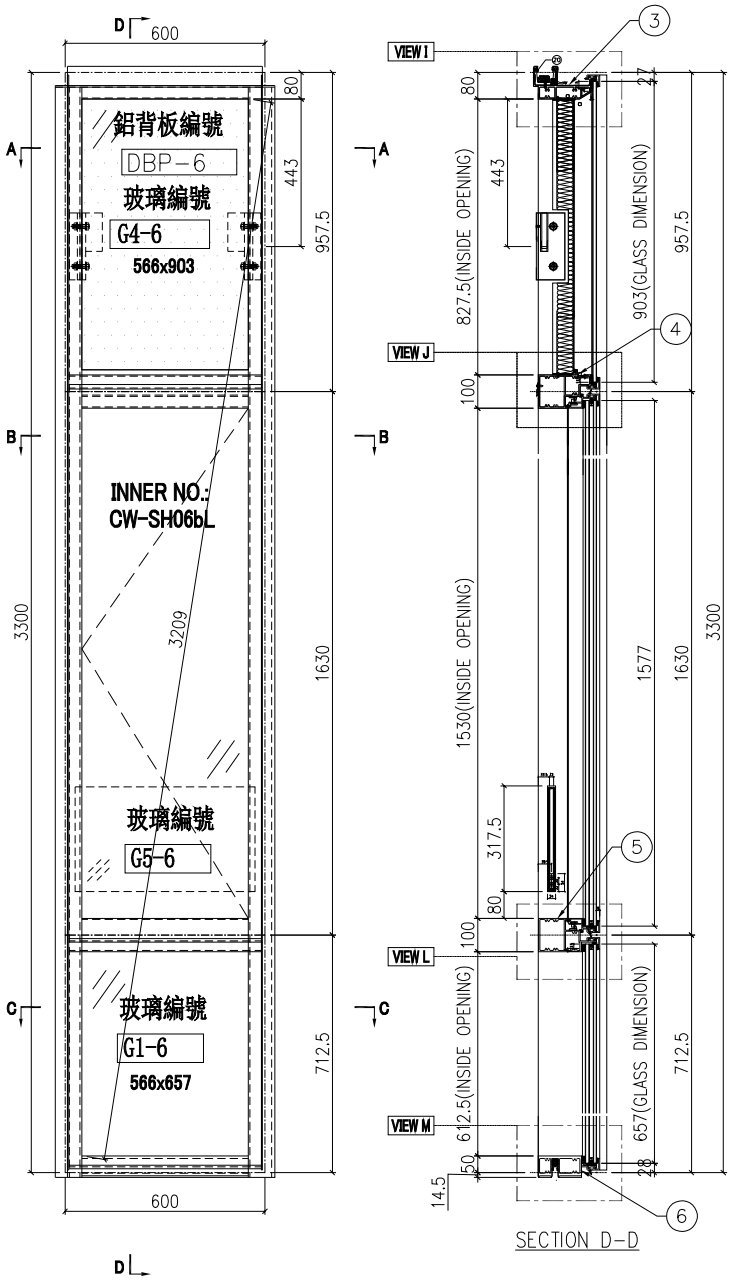


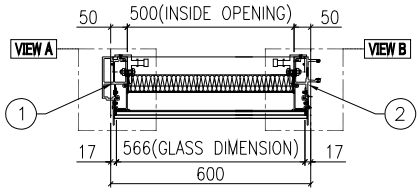

SECTION A-A

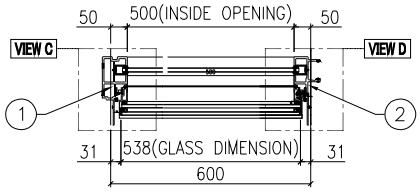

SECTION B-B

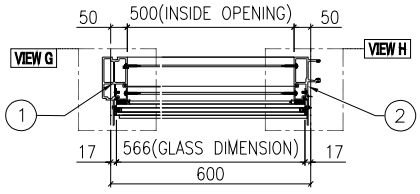

SECTION C-C


名稱	單元組裝圖	制圖	付吉寧	2022.04.05	修改			
材料		復核	謝永林	2022.04.14	日期			
顏色	JMQ213457(三塗)	批准	胡哥		圖號	CW-PLBG06a		

美特鋁質 有限公司
MIDI Aluminium Fabricator Ltd.

使用位置
J853-SD-CW-4601

數據表見: CW-PLBG06a(2)
大樣圖見: CW-PLBG06a

工程號	J853	地盤	延坪道住宅

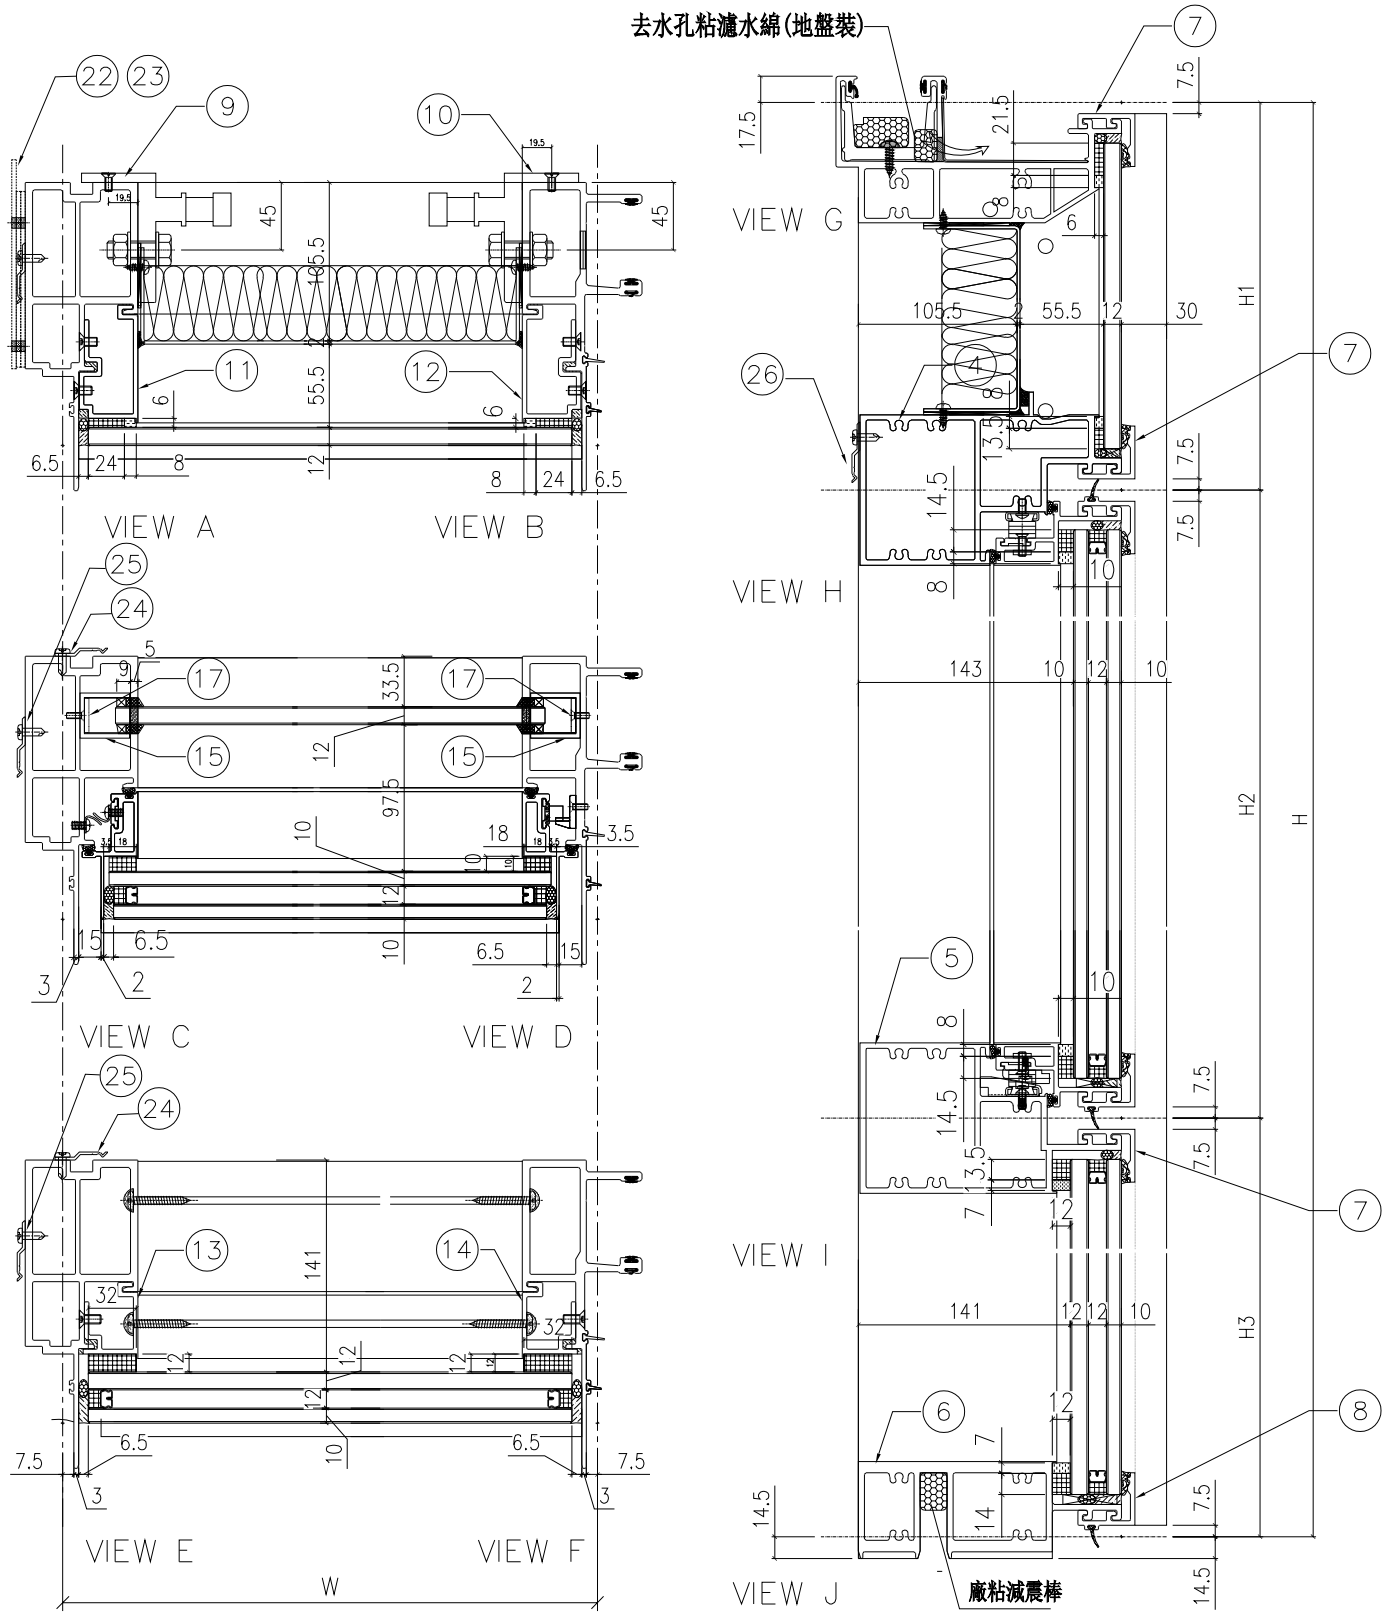

名稱	單元組裝圖	制圖	付吉寧	2022.04.05	修改			
材料		復核	謝永林	2022.04.14	日期			
顏色	JMQ213457(三塗)	批准	胡哥		圖號	CW-PLBG06a(1)		

美特鋁質 有限公司
MIDI Aluminium Fabricator Ltd.

使用位置
J853-SD-CW-4601

組裝圖見: CW-PLBG06a(1)
大樣圖見: CW-PLBG06a

工程號	J853	地盤	延坪道住宅

分格W	分格H	分格H1	分格H2	分格H3		
600	3300	957.5	1630	712.5		
序號	名稱	加工圖號	數量	長度	備註	模號
1	生邊企	X85976-05aL	1	3307		X85976
2	生公企	X85973-03a	1	3307		X85973
3	頂橫	X85982-03R-06	1	617.5		X85982
4	上梗下生中橫	X85984-03L-06	1	577		X85984
5	上生下梗中橫	X85985-03L-06	1	577		X85985
6	底橫	X85981-03-06	1	577		X85981
7	扣蓋（頂）	X85989-01-06	3	578		X85989
8	扣蓋（底）	X85988-01-06	1	578		X85988
9	掛碼	KM-GM01	1	200		X85998
10	掛碼	KM-GM02	1	200		X85998
11	單玻骨	UN-BM2	1	862.5		X85987
12	單玻骨	UN-BM2R	1	862.5		X85987
13	雙玻骨	UN-DM2	1	611.5		X85990
14	雙玻骨	UN-DM2R	1	611.5		X85990
15	玻璃攔河槽	LUC-01	2	317.5		JMFG0828
17	攔河槽鋁角	UN-AG01	2	23		JM1030
22	擋水巴	SS-04	2	112		3mm鋁板
23	擋水巴	SS-05	1	139		3mm鋁板
24	Z字碼	UN-Z02	8	50		
25	Z字碼	UN-Z03-02	1	3140		
26	Z字碼	UN-Z01	2	50		

配件清單名稱	顏色	數量	備注	配件清單名稱	顏色	數量	備注
#10x5/8"圓頭鋼牙	A4-70	16	修背板用(300mmC/C)	3/16x1/2"平頭機絲	A4-70	12	修夾巴,3粒/支
#14x1-1/2"圓頭鋼牙	A4-70	40	修橫料	M5x12mm平頭機絲	A4-70	8	修攔河槽及鋁角
M6x12mm平頭機絲	A4-70	12	修企料單玻璃骨	2022-SH16"東城產扇撐(左)	304不鏽鋼	1	SH生窗用
M6x12mm平頭機絲	A4-70	6	修企料雙玻璃骨	2022-SH16"東城產扇撐(右)	304不鏽鋼	1	SH生窗用
M5x12mm平頭機絲	A4-70	4	固定掛碼到企料上	853-CZ1窗占	黑色	1	SH窗1只/玉
M12x40mm六角螺栓	A4-70	4	企料鋁碼用(配1螺母,1平介,1彈介)	853-CZ2窗占	黑色	1	SH窗1只/玉
M5x12mm圓頭綱絲	A4-70	0	修套心	TC903扣碼	不鏽鋼	4	SH窗4個
3/16x5/8"圓頭機絲	A4-70	10	修扇撐於玉上(5粒/只)	837-CWH-K2	不鏽鋼	4	SH窗4個
3/16"x1/4"平頭機絲	A4-70	4	修加力巴	駿華T004鎖扣(夾巴)	鋅合金	4	SH4個/窗
3/16x3/8"圓頭機絲	A4-70	10	修扇撐於框上	駿華J047鎖點(13mm高)	304不鏽鋼	4	SH4個/窗
3/16x1/2"圓頭機絲	A4-70	16	用於收扣碼	2026-010A(無蓋)	JMQ213457(三塗)	1	SH窗用(1只/窗)
3/16x1/2"圓頭機絲	A4-70	1	窗占用	#10x5/8"圓頭鋼牙	A4-70	11	修Z字碼
3/16x3/8"平頭機絲	A4-70	16	組裝窗玉用	#10x5/8"圓頭鋼牙	A4-70	20	2只/窗(修Z字碼)

名稱	單元組裝圖	制圖	付吉寧	2022.04.05	修改			
材料		復核	謝永林	2022.04.14	日期			
顏色	JMQ213457(三塗)	批准	胡哥		圖號	CW-PLBG06a(2)		

EG-DWG3


美特鋁質 有限公司
MIDI Aluminium Fabricator Ltd.


工程號	J853	地盤	延坪道住宅

數據表見: CW-PLBG06b(2)


節點圖見: CW-PLBG06b(1)

圖號	層數	數量	總數	樓層	使用位置
CW-PLBG06b	1	1	1	23F	J853-SD-CW-4601

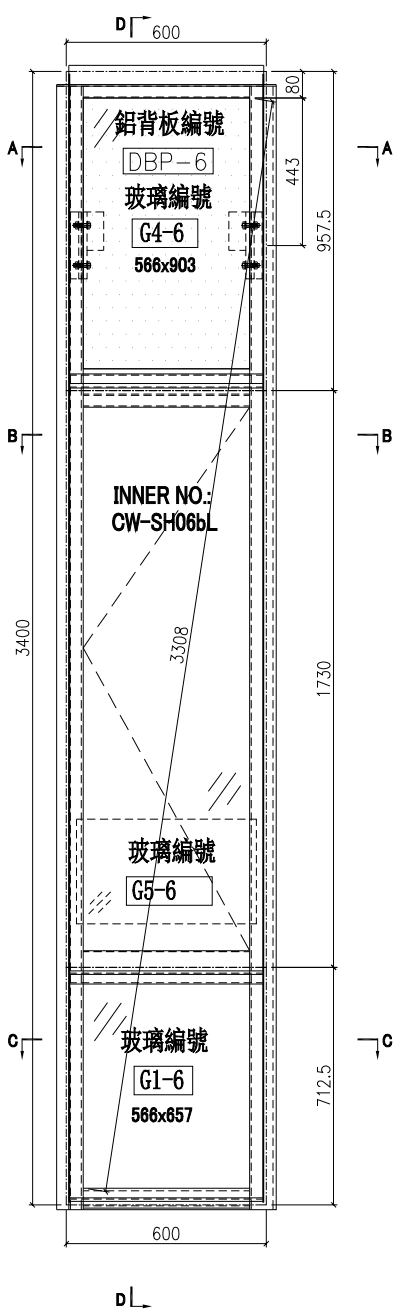


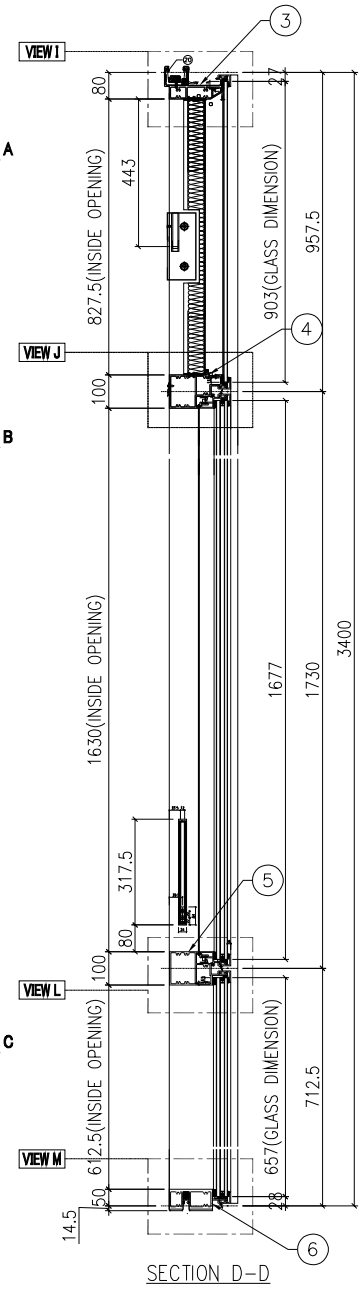


SECTION D-D

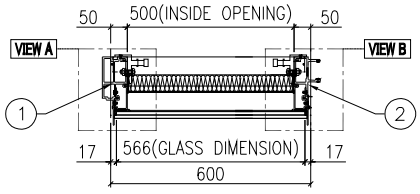

SECTION A-A

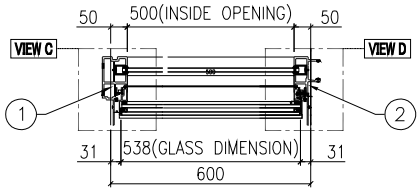

SECTION B-B

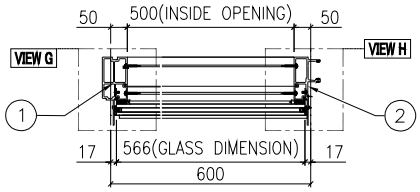

SECTION C-C


名稱	單元組裝圖	制圖	付吉寧	2022.04.05	修改			
材料		復核	謝永林	2022.04.14	日期			
顏色	JMQ213457(三塗)	批准	胡哥		圖號	CW-PLBG06b		

美特鋁質 有限公司
MIDI Aluminium Fabricator Ltd.

使用位置
J853-SD-CW-4601

數據表見: CW-PLBG06b(2)
大樣圖見: CW-PLBG06b

工程號	J853	地盤	延坪道住宅

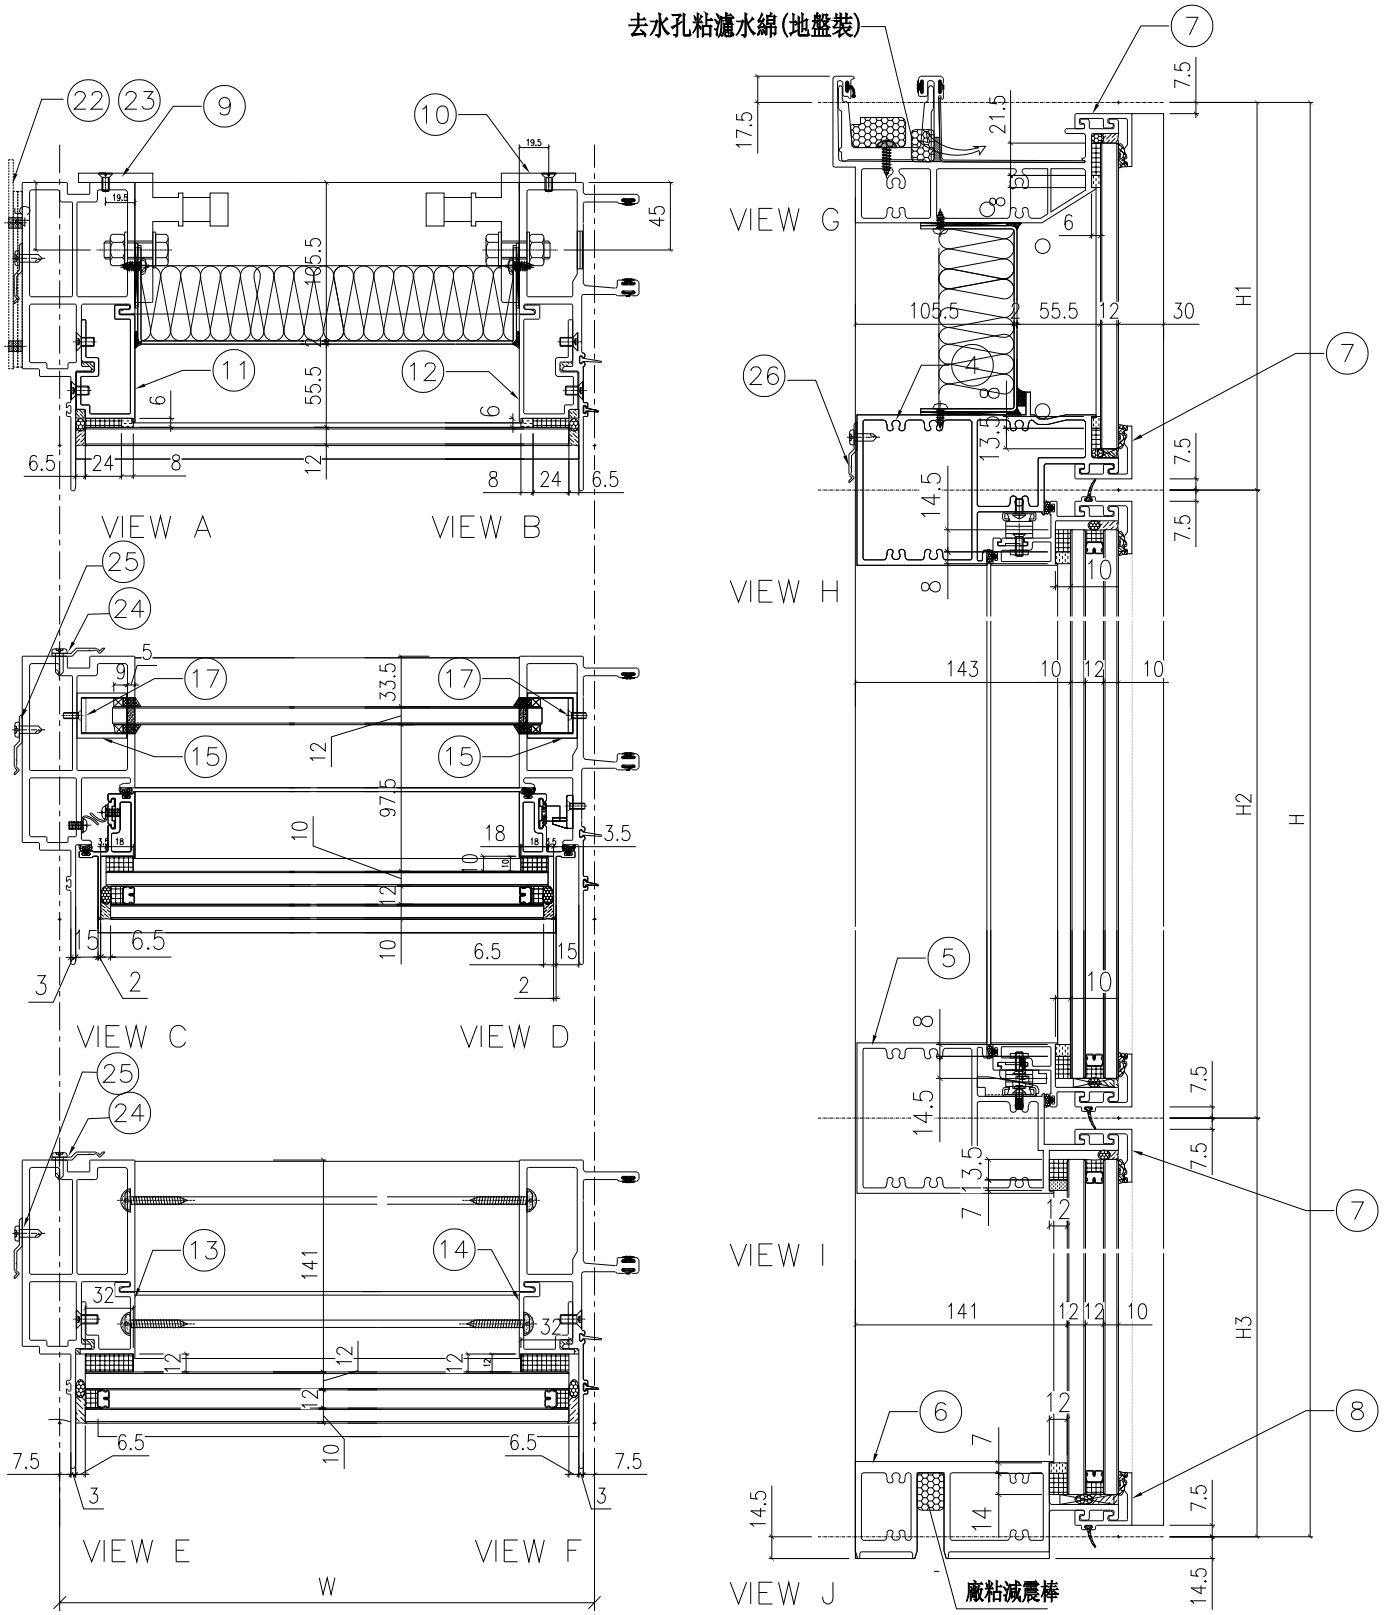

名稱	單元組裝圖	制圖	付吉寧	2022.04.05	修改			
材料		復核	謝永林	2022.04.14	日期			
顏色	JMQ213457(三塗)	批准	胡哥		圖號	CW-PLBG06b(1)		

美特鋁質 有限公司
MIDI Aluminium Fabricator Ltd.

工程號	J853	地盤	延坪道住宅

使用位置: J853-SD-CW-4601

組裝圖見: CW-PLBG06b(1)

大樣圖見: CW-PLBG06b

分格W	分格H	分格H1	分格H2	分格H3		
600	3400	957.5	1730	712.5		
序號	名稱	加工圖號	數量	長度	備註	模號
1	生邊企	X85976-05bL	1	3407		X85976
2	生公企	X85973-03b	1	3407		X85973
3	頂橫	X85982-03R-06	1	617.5		X85982
4	上梗下生中橫	X85984-03L-06	1	577		X85984
5	上生下梗中橫	X85985-03L-06	1	577		X85985
6	底橫	X85981-03-06	1	577		X85981
7	扣蓋（頂）	X85989-01-06	3	578		X85989
8	扣蓋（底）	X85988-01-06	1	578		X85988
9	掛碼	KM-GM01	1	200		X85998
10	掛碼	KM-GM02	1	200		X85998
11	單玻骨	UN-BM2	1	862.5		X85987
12	單玻骨	UN-BM2R	1	862.5		X85987
13	雙玻骨	UN-DM2	1	611.5		X85990
14	雙玻骨	UN-DM2R	1	611.5		X85990
15	玻璃攔河槽	LUC-01	2	317.5		JMFG0828
17	攔河槽鋁角	UN-AG01	2	23		JM1030
22	擋水巴	SS-04	2	112		3mm鋁板
23	擋水巴	SS-05	1	139		3mm鋁板
24	Z字碼	UN-Z02	8	50		
25	Z字碼	UN-Z03-03	1	3240		
26	Z字碼	UN-Z01	2	50		

配件清單名稱	顏色	數量	備注	配件清單名稱	顏色	數量	備注
#10x5/8"圓頭鋼牙	A4-70	16	修背板用(300mmC/C)	3/16x1/2"平頭機絲	A4-70	12	修夾巴,3粒/支
#14x1-1/2"圓頭鋼牙	A4-70	40	修橫料	M5x12mm平頭機絲	A4-70	8	修攔河槽及鋁角
M6x12mm平頭機絲	A4-70	12	修企料單玻璃骨	2022-SH16"東城產扇撐(左)	304不鏽鋼	1	SH生窗用
M6x12mm平頭機絲	A4-70	6	修企料雙玻璃骨	2022-SH16"東城產扇撐(右)	304不鏽鋼	1	SH生窗用
M5x12mm平頭機絲	A4-70	4	固定掛碼到企料上	853-CZ1窗占	黑色	1	SH窗1只/玉
M12x40mm六角螺栓	A4-70	4	企料鋁碼用(配1螺母,1平介,1彈介)	853-CZ2窗占	黑色	1	SH窗1只/玉
M5x12mm圓頭綱絲	A4-70	0	修套心	TC903扣碼	不鏽鋼	4	SH窗4個
3/16x5/8"圓頭機絲	A4-70	10	修扇撐於玉上(5粒/只)	837-CWH-K2	不鏽鋼	4	SH窗4個
3/16"x1/4"平頭機絲	A4-70	4	修加力巴	駿華T004鎖扣(夾巴)	鋅合金	4	SH4個/窗
3/16x3/8"圓頭機絲	A4-70	10	修扇撐於框上	駿華J047鎖點(13mm高)	304不鏽鋼	4	SH4個/窗
3/16x1/2"圓頭機絲	A4-70	16	用於收扣碼	2026-010A(無蓋)	JMQ213457(三塗)	1	SH窗用(1只/窗)
3/16x1/2"圓頭機絲	A4-70	1	窗占用	#10x5/8"圓頭鋼牙	A4-70	11	修Z字碼
3/16x3/8"平頭機絲	A4-70	16	組裝窗玉用	#10x5/8"圓頭鋼牙	A4-70	20	2只/窗(修Z字碼)

名稱	單元組裝圖	制圖	付吉寧	2022.04.05	修改			
材料		復核	謝永林	2022.04.14	日期			
顏色	JMQ213457(三塗)	批准	胡哥		圖號	CW-PLBG06b(2)		

EG-DWG3


美特鋁質 有限公司
MIDI Aluminium Fabricator Ltd.


圖號	層數	數量	總數	樓層	使用位置
CW-PLBG06c	1	1	1	16F	J853-SD-CW-4601

工程號	J853	地盤	延坪道住宅


數據表見: CW-PLBG06c(2)

節點圖見: CW-PLBG06c(1)

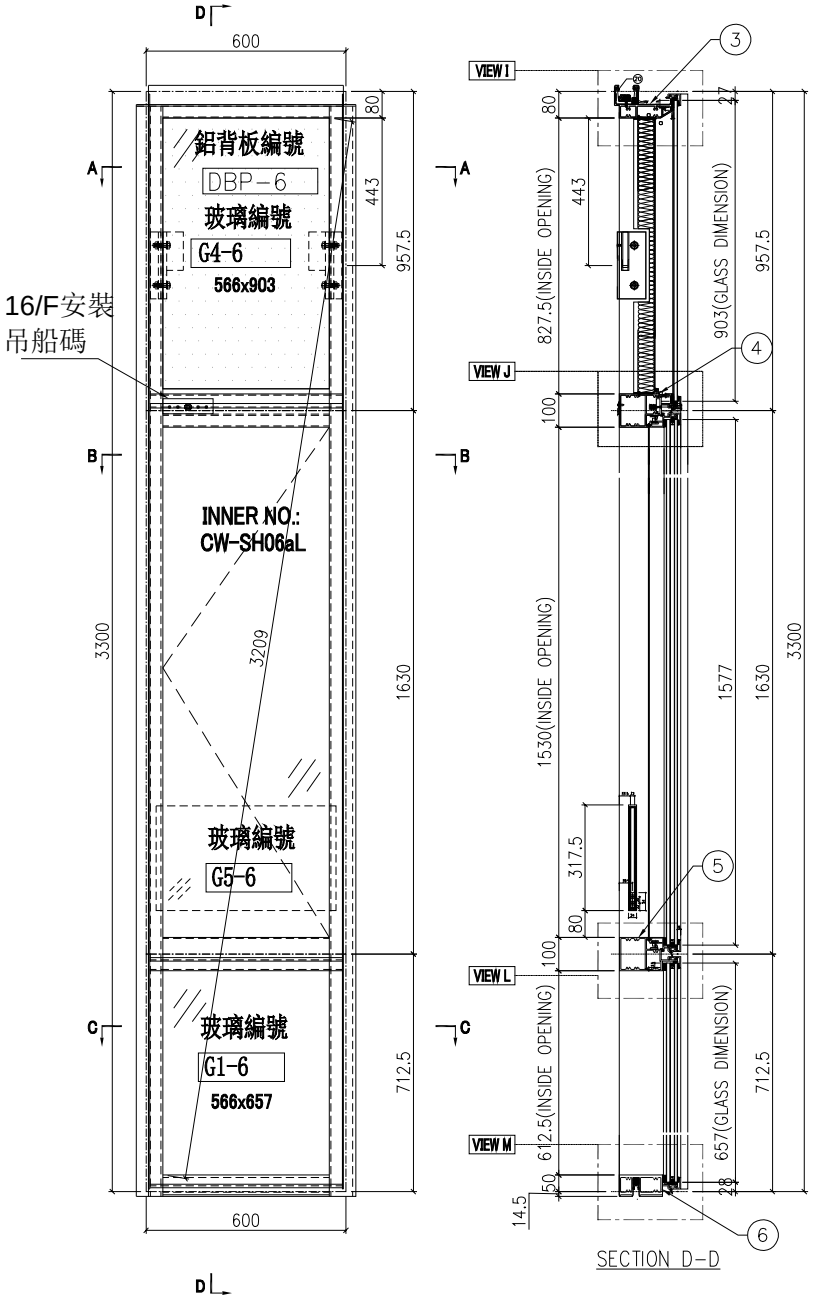


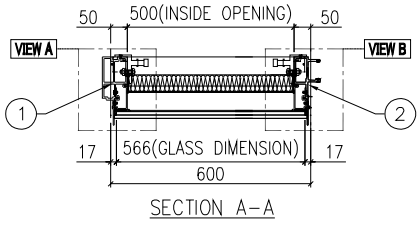

SECTION A-A

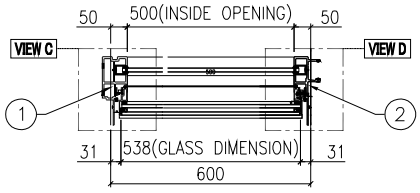

SECTION B-B

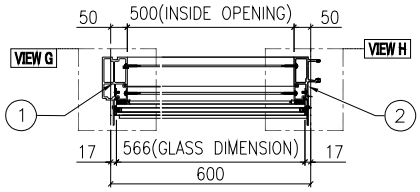

SECTION C-C


名稱	單元組裝圖	制圖	付吉寧	2022.04.05	修改			
材料		復核	謝永林	2022.04.14	日期			
顏色	JMQ213457(三塗)	批准	胡哥		圖號	CW-PLBG06c		

美特鋁質 有限公司
MIDI Aluminium Fabricator Ltd.

使用位置
J853-SD-CW-4601

數據表見: CW-PLBG06c(2)
大樣圖見: CW-PLBG06c

工程號	J853	地盤	延坪道住宅

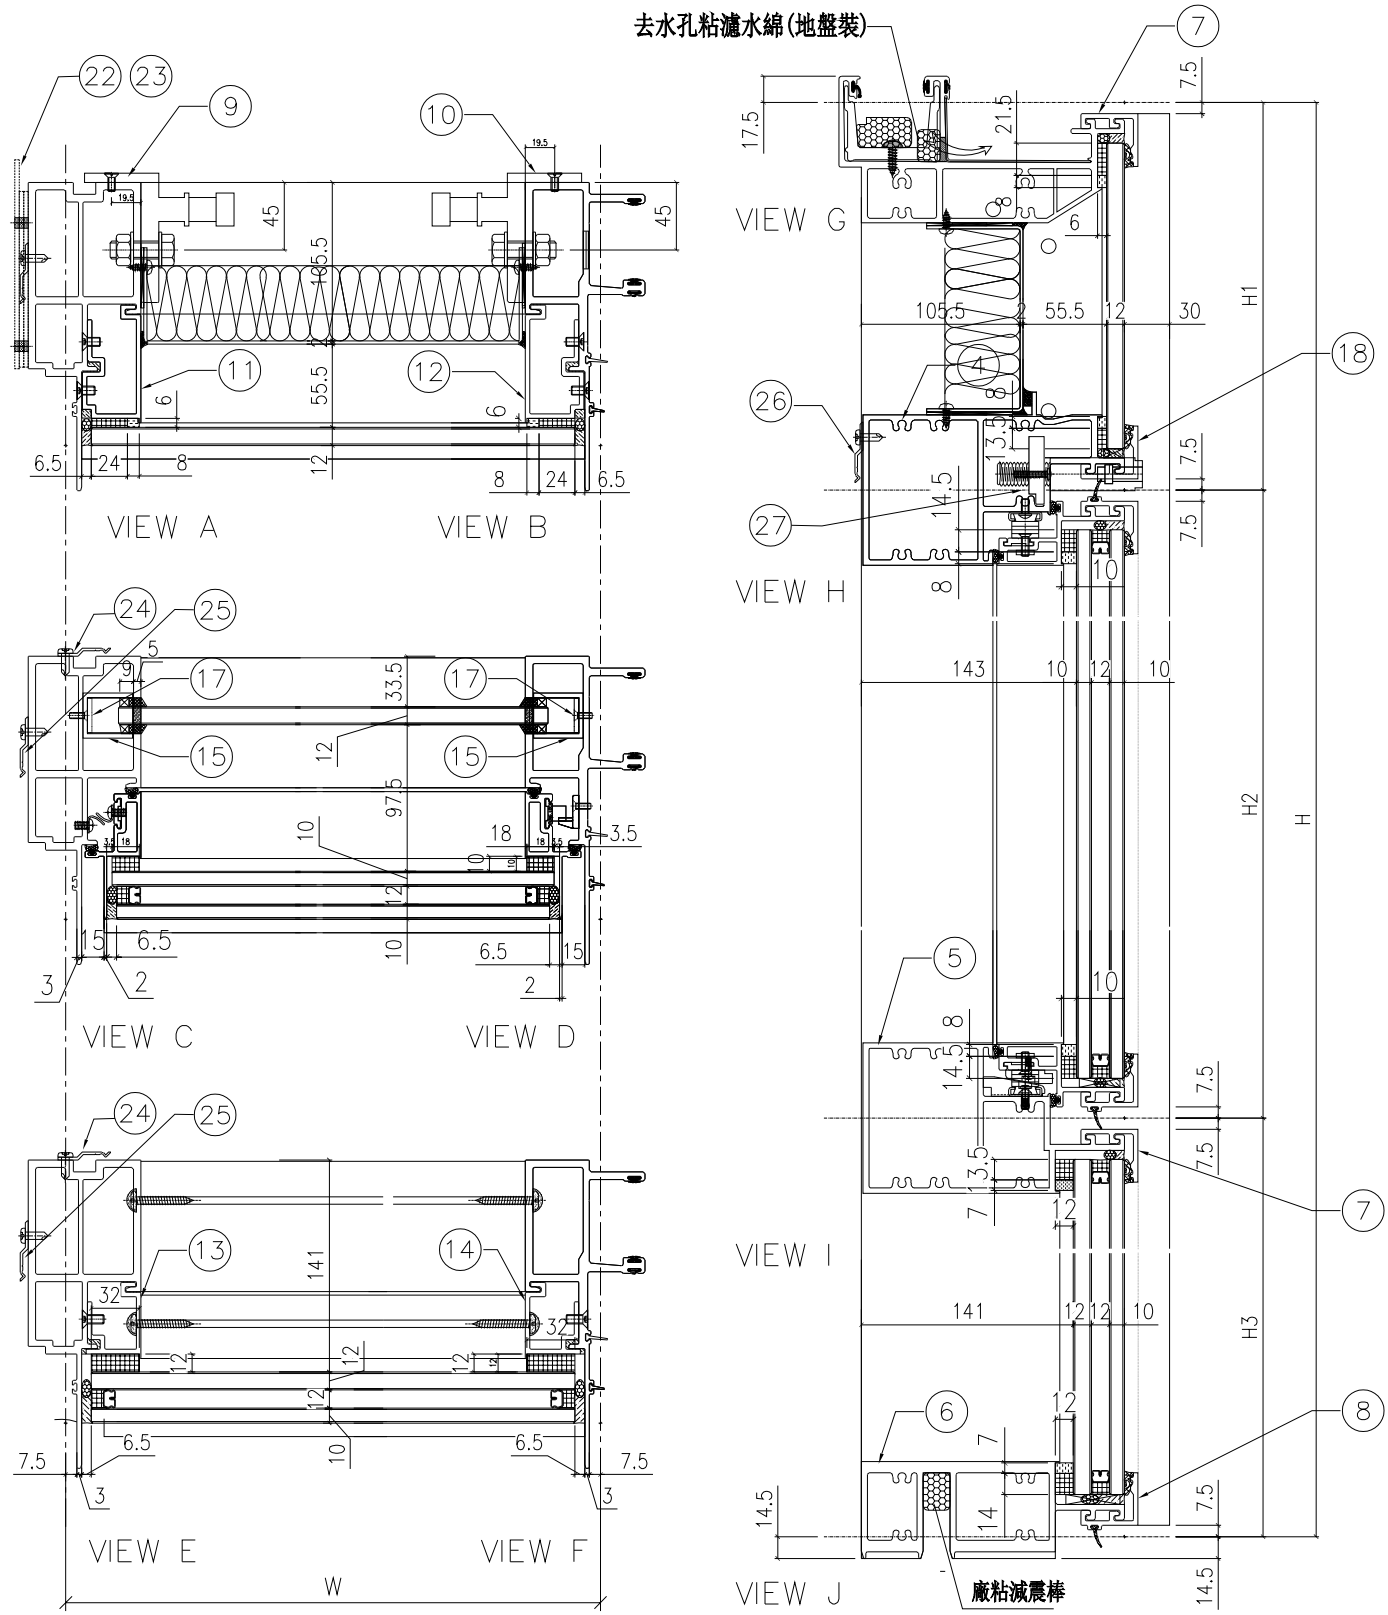

名稱	單元組裝圖	制圖	付吉寧	2022.04.05	修改			
材料		復核	謝永林	2022.04.14	日期			
顏色	JMQ213457(三塗)	批准	胡哥		圖號	CW-PLBG06c(1)		

美特鋁質 有限公司
MIDI Aluminium Fabricator Ltd.

使用位置
J853-SD-CW-4601

組裝圖見: CW-PLBG06c(1)
大樣圖見: CW-PLBG06c

工程號	J853	地盤	延坪道住宅

分格W	分格H	分格H1	分格H2	分格H3		
600	3300	957.5	1630	712.5		

序號	名稱	加工圖號	數量	長度	備註	模號
1	生邊企	X85976-05aL	1	3307		X85976
2	生公企	X85973-03a	1	3307		X85973
3	頂橫	X85982-03R-06	1	617.5		X85982
4	上梗下生中橫	X85984-03L-06dL	1	577		X85984
5	上生下梗中橫	X85985-03L-06	1	577		X85985
6	底橫	X85981-03-06	1	577		X85981
7	扣蓋（頂）	X85989-01-06	2	578		X85989
8	扣蓋（底）	X85988-01-06	1	578		X85988
9	掛碼	KM-GM01	1	200		X85998
10	掛碼	KM-GM02	1	200		X85998
11	單玻骨	UN-BM2	1	862.5		X85987
12	單玻骨	UN-BM2R	1	862.5		X85987
13	雙玻骨	UN-DM2	1	611.5		X85990
14	雙玻骨	UN-DM2R	1	611.5		X85990
15	玻璃攔河槽	LUC-01	2	317.5		JMFG0828
17	攔河槽鋁角	UN-AG01	2	23		JM1030
18	扣蓋（吊船）	X85989-01-06dL	1	578		X85989
22	擋水巴	SS-04	2	112		3mm鋁板
23	擋水巴	SS-05	1	139		3mm鋁板
24	Z字碼	UN-Z02	8	50		
25	Z字碼	UN-Z03-02	1	3140		
26	Z字碼	UN-Z01	2	50		
27	吊船碼鋼巴	UN-GB02	1	150		

配件清單名稱	顏色	數量	備注	配件清單名稱	顏色	數量	備注
#10x5/8"圓頭鋼牙	A4-70	16	修背板用(300mmC/C)	3/16x1/2"平頭機絲	A4-70	12	修夾巴,3粒/支
#14x1-1/2"圓頭鋼牙	A4-70	40	修橫料	M5x12mm平頭機絲	A4-70	8	修攔河槽及鋁角
M6x12mm平頭機絲	A4-70	12	修企料單玻璃骨	2022-SH16"東城產扇撐(左)	304不鏽鋼	1	SH生窗用
M6x12mm平頭機絲	A4-70	6	修企料雙玻璃骨	2022-SH16"東城產扇撐(右)	304不鏽鋼	1	SH生窗用
M5x12mm平頭機絲	A4-70	4	固定掛碼到企料上	853-CZ1窗占	黑色	1	SH窗1只/玉
M12x40mm六角螺栓	A4-70	4	企料鋁碼用(配1螺母,1平介,1彈介)	853-CZ2窗占	黑色	1	SH窗1只/玉
M5x12mm圓頭綱絲	A4-70	0	修套心	TC903扣碼	不鏽鋼	4	SH窗4個
3/16x5/8"圓頭機絲	A4-70	10	修扇撐於玉上(5粒/只)	837-CWH-K2	不鏽鋼	4	SH窗4個
3/16"x1/4"平頭機絲	A4-70	4	修加力巴	駿華T004鎖扣(夾巴)	鋅合金	4	SH4個/窗
3/16x3/8"圓頭機絲	A4-70	10	修扇撐於框上	駿華J047鎖點(13mm高)	304不鏽鋼	4	SH4個/窗
3/16x1/2"圓頭機絲	A4-70	16	用於收扣碼	2026-010A(無蓋)	JMQ213457(三塗)	1	SH窗用(1只/窗)
3/16x1/2"圓頭機絲	A4-70	1	窗占用	#10x5/8"圓頭鋼牙	A4-70	11	修Z字碼
3/16x3/8"平頭機絲	A4-70	16	組裝窗玉用	#10x5/8"圓頭鋼牙	A4-70	20	2只/窗(修Z字碼)

名稱	單元組裝圖	制圖	付吉寧	2022.04.05	修改			
材料		復核	謝永林	2022.04.14	日期			
顏色	JMQ213457(三塗)	批准	胡哥		圖號	CW-PLBG06c(2)		

EG-DWG3


美特鋁質 有限公司
MIDI Aluminium Fabricator Ltd.

工程號	J853	地盤	延坪道住宅


數據表見: CW-PLBG06d(2)

節點圖見: CW-PLBG06d(1)


圖號	層數	數量	總數	樓層	使用位置
CW-PLBG06d	1	1	1	22F	J853-SD-CW-4601

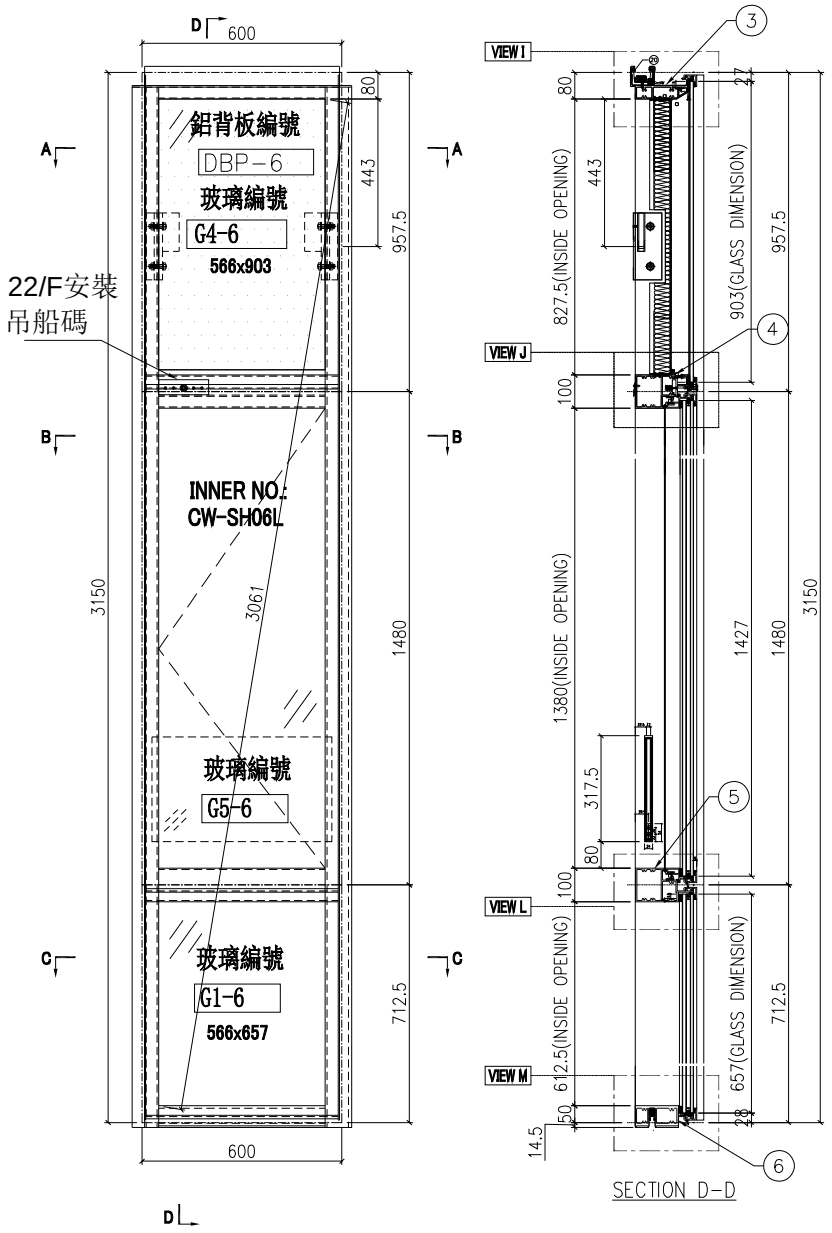


SECTION D-D

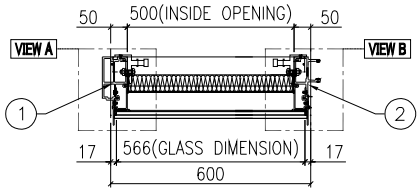

SECTION A-A

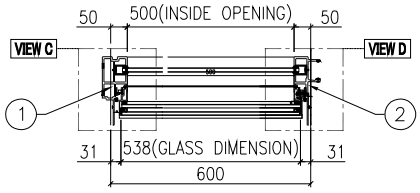

SECTION B-B

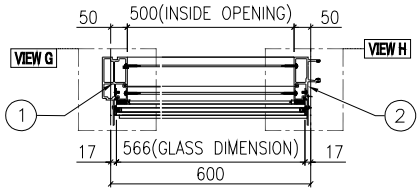

SECTION C-C


名稱	單元組裝圖	制圖	付吉寧	2022.04.05	修改			
材料		復核	謝永林	2022.04.14	日期			
顏色	JMQ213457(三塗)	批准	胡哥		圖號	CW-PLBG06d		

美特鋁質 有限公司
MIDI Aluminium Fabricator Ltd.

工程號	J853	地盤	延坪道住宅

使用位置
J853-SD-CW-4601

數據表見: CW-PLBG06d(2)
大樣圖見: CW-PLBG06d

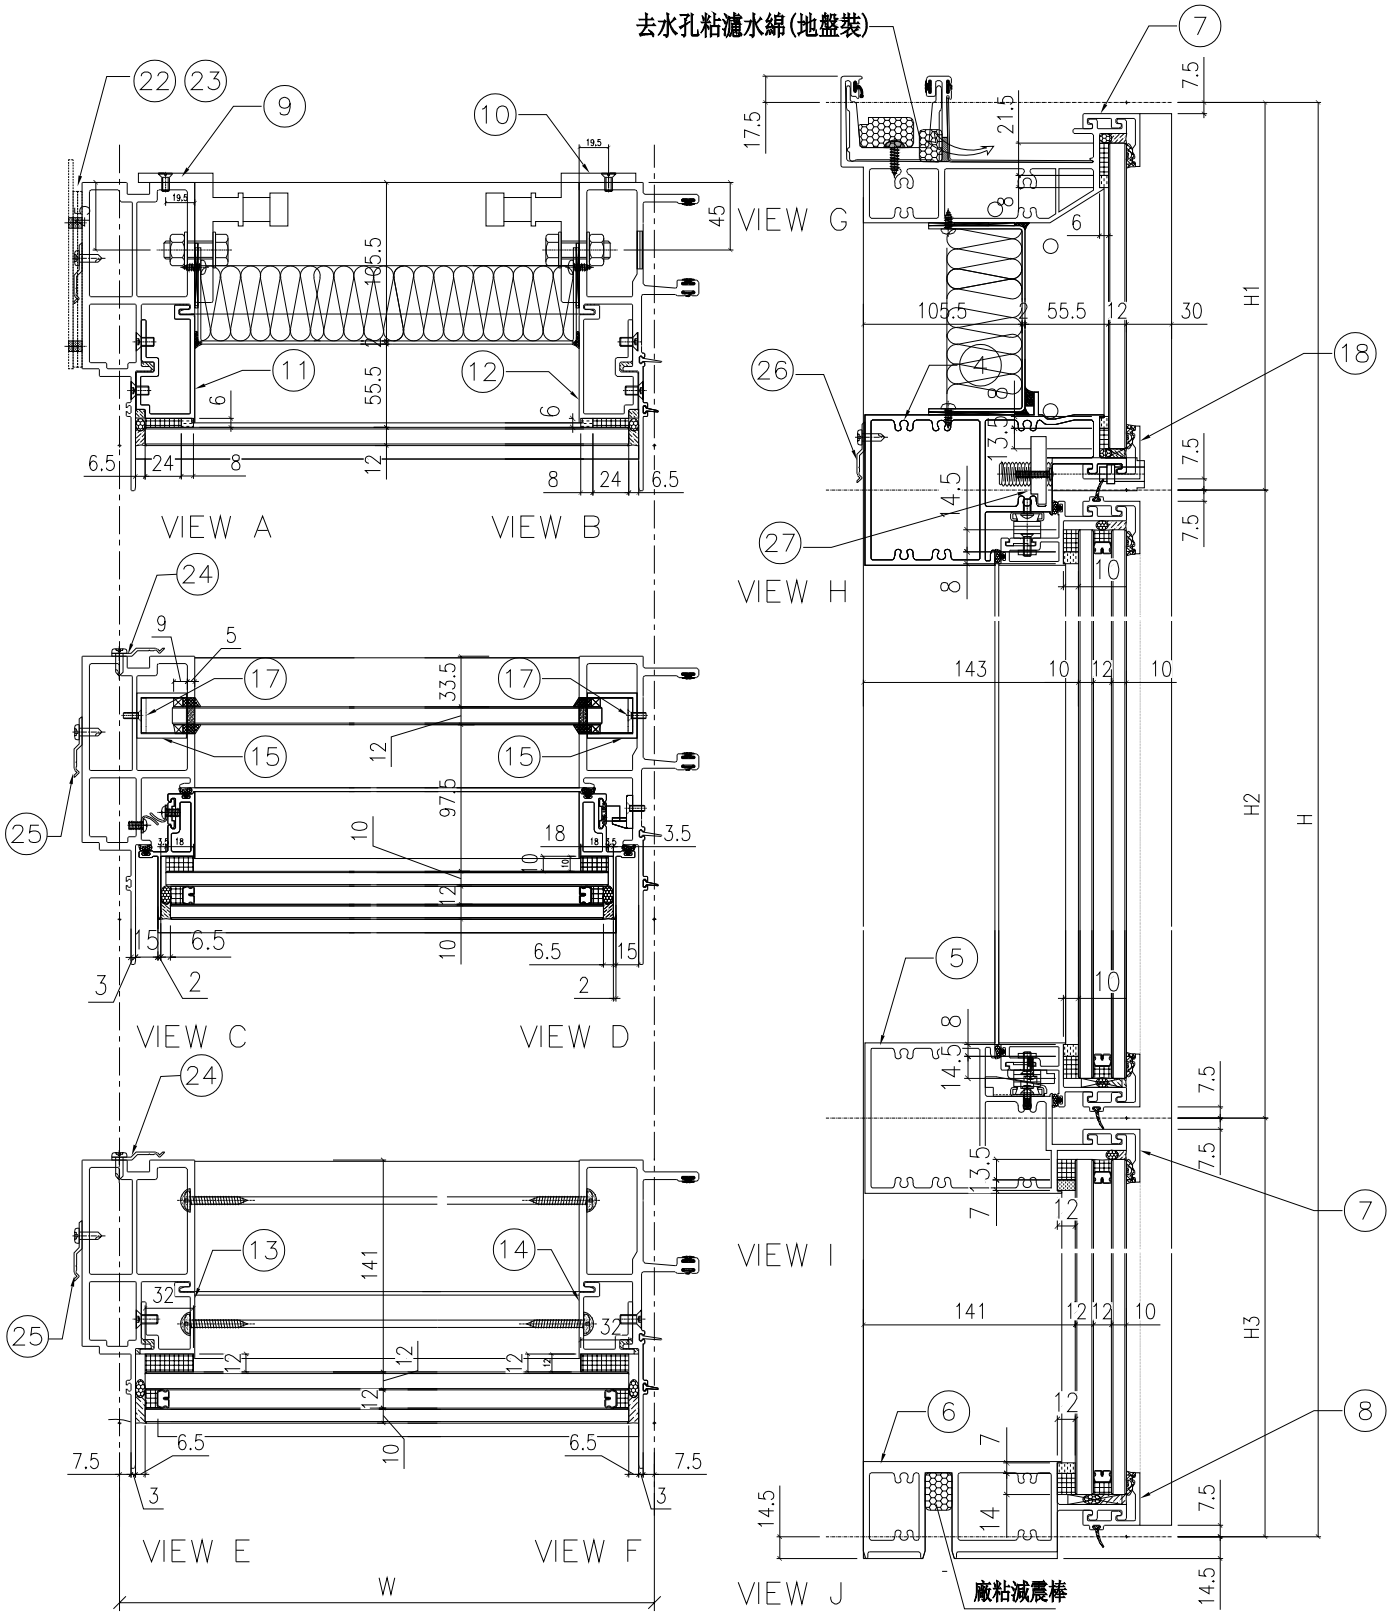

名稱	單元組裝圖	制圖	付吉寧	2022.04.05	修改			
材料		復核	謝永林	2022.04.14	日期			
顏色	JMQ213457(三塗)	批准	胡哥		圖號	CW-PLBG06d(1)		

EG-DWG3

美特鋁質 有限公司
MIDI Aluminium Fabricator Ltd.

使用位置
J853-SD-CW-4601

組裝圖見: CW-PLBG06d(1)

大樣圖見: CW-PLBG06d

工程號	J853	地盤	延坪道住宅

分格W	分格H	分格H1	分格H2	分格H3		
600	3150	957.5	1480	712.5		
序號	名稱	加工圖號	數量	長度	備註	模號
1	生邊企	X85976-05L	1	3157		X85976
2	生公企	X85973-03	1	3157		X85973
3	頂橫	X85982-03R-06	1	617.5		X85982
4	上梗下生中橫	X85984-03L-06dL	1	577		X85984
5	上生下梗中橫	X85985-03L-06	1	577		X85985
6	底橫	X85981-03-06	1	577		X85981
7	扣蓋（頂）	X85989-01-06	2	578		X85989
8	扣蓋（底）	X85988-01-06	1	578		X85988
9	掛碼	KM-GM01	1	200		X85998
10	掛碼	KM-GM02	1	200		X85998
11	單玻骨	UN-BM2	1	862.5		X85987
12	單玻骨	UN-BM2R	1	862.5		X85987
13	雙玻骨	UN-DM2	1	611.5		X85990
14	雙玻骨	UN-DM2R	1	611.5		X85990
15	玻璃攔河槽	LUC-01	2	317.5		JMFG0828
17	攔河槽鋁角	UN-AG01	2	23		JM1030
18	扣蓋（吊船）	X85989-01-06dL	1	578		X85989
22	擋水巴	SS-04	2	112		3mm鋁板
23	擋水巴	SS-05	1	139		3mm鋁板
24	Z字碼	UN-Z02	9	50		
25	Z字碼	UN-Z03-01	1	2990		
26	Z字碼	UN-Z01	2	50		
27	吊船碼鋼巴	UN-GB02	1	150		

配件清單名稱	顏色	數量	備注	配件清單名稱	顏色	數量	備注
#10x5/8"圓頭鋼牙	A4-70	16	修背板用(300mmC/C)	3/16x1/2"平頭機絲	A4-70	12	修夾巴,3粒/支
#14x1-1/2"圓頭鋼牙	A4-70	40	修橫料	M5x12mm平頭機絲	A4-70	8	修攔河槽及鋁角
M6x12mm平頭機絲	A4-70	12	修企料單玻璃骨	2022-SH16"東城產扇撐(左)	304不鏽鋼	1	SH生窗用
M6x12mm平頭機絲	A4-70	6	修企料雙玻璃骨	2022-SH16"東城產扇撐(右)	304不鏽鋼	1	SH生窗用
M5x12mm平頭機絲	A4-70	4	固定掛碼到企料上	853-CZ1窗占	黑色	1	SH窗1只/玉
M12x40mm六角螺栓	A4-70	4	企料鋁碼用(配1螺母,1平介,1彈介)	853-CZ2窗占	黑色	1	SH窗1只/玉
M5x12mm圓頭綱絲	A4-70	0	修套心	TC903扣碼	不鏽鋼	4	SH窗4個
3/16x5/8"圓頭機絲	A4-70	10	修扇撐於玉上(5粒/只)	837-CWH-K2	不鏽鋼	4	SH窗4個
3/16"x1/4"平頭機絲	A4-70	4	修加力巴	駿華T004鎖扣(夾巴)	鋅合金	4	SH4個/窗
3/16x3/8"圓頭機絲	A4-70	10	修扇撐於框上	駿華J047鎖點(13mm高)	304不鏽鋼	4	SH4個/窗
3/16x1/2"圓頭機絲	A4-70	16	用於收扣碼	2026-010A(無蓋)	JMQ213457(三塗)	1	SH窗用(1只/窗)
3/16x1/2"圓頭機絲	A4-70	1	窗占用	#10x5/8"圓頭鋼牙	A4-70	11	修Z字碼
3/16x3/8"平頭機絲	A4-70	16	組裝窗玉用	#10x5/8"圓頭鋼牙	A4-70	20	2只/窗(修Z字碼)

名稱	單元組裝圖	制圖	付吉寧	2022.04.05	修改			
材料		復核	謝永林	2022.04.14	日期			
顏色	JMQ213457(三塗)	批准	胡哥		圖號	CW-PLBG06d(2)		

EG-DWG3

美特鋁質 有限公司
MIDI Aluminium Fabricator Ltd.

圖號	層數	數量	總數	樓層	使用位置
CW-PTBG10	14	1	14	6F-15,17F-22F	J853-SD-CW-4602A


工程號	J853	地盤	延坪道住宅


更改扇撐款式，與扇撐加力巴長度


數據表見: CW-PTBG10(2)


節點圖見: CW-PTBG10(1)


T窗限開300mm

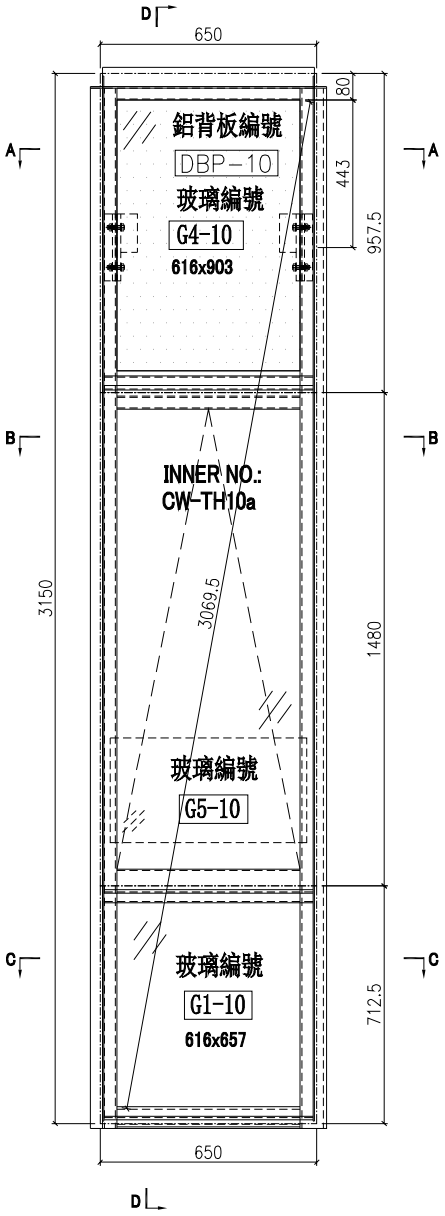

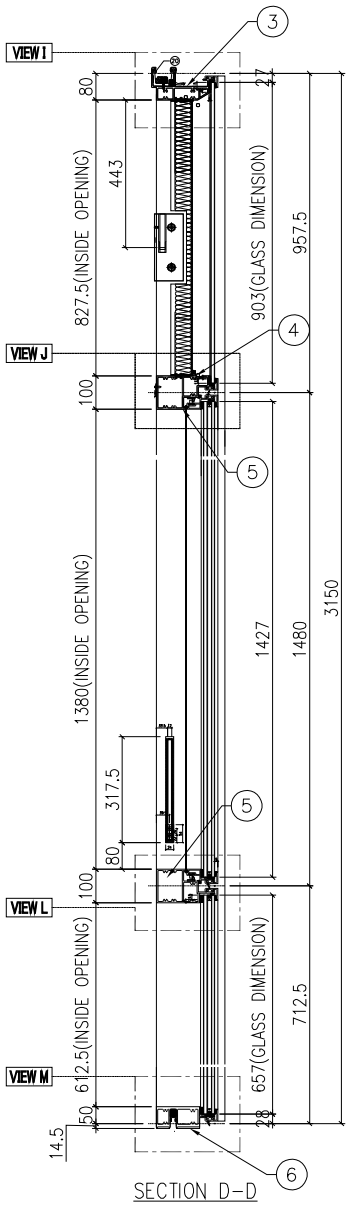

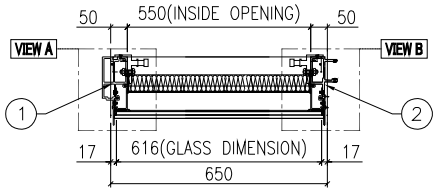

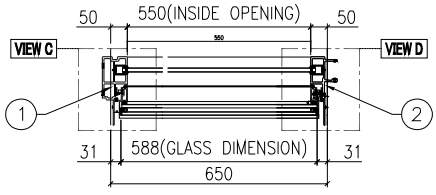

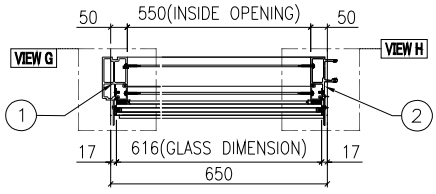

名稱	單元組裝圖	制圖	付吉寧	2022.04.05	修改	A		
材料		復核	謝永林	2022.04.14	日期	2022.05.14		
顏色	JMQ213457(三塗)	批准	胡哥		圖號	CW-PTBG10		


美特鋁質 有限公司
MIDI Aluminium Fabricator Ltd.

使用位置
J853-SD-CW-4602A

數據表見: CW-PTBG19(2)

大樣圖見: CW-PTBG19

工程號	J853	地盤	延坪道住宅

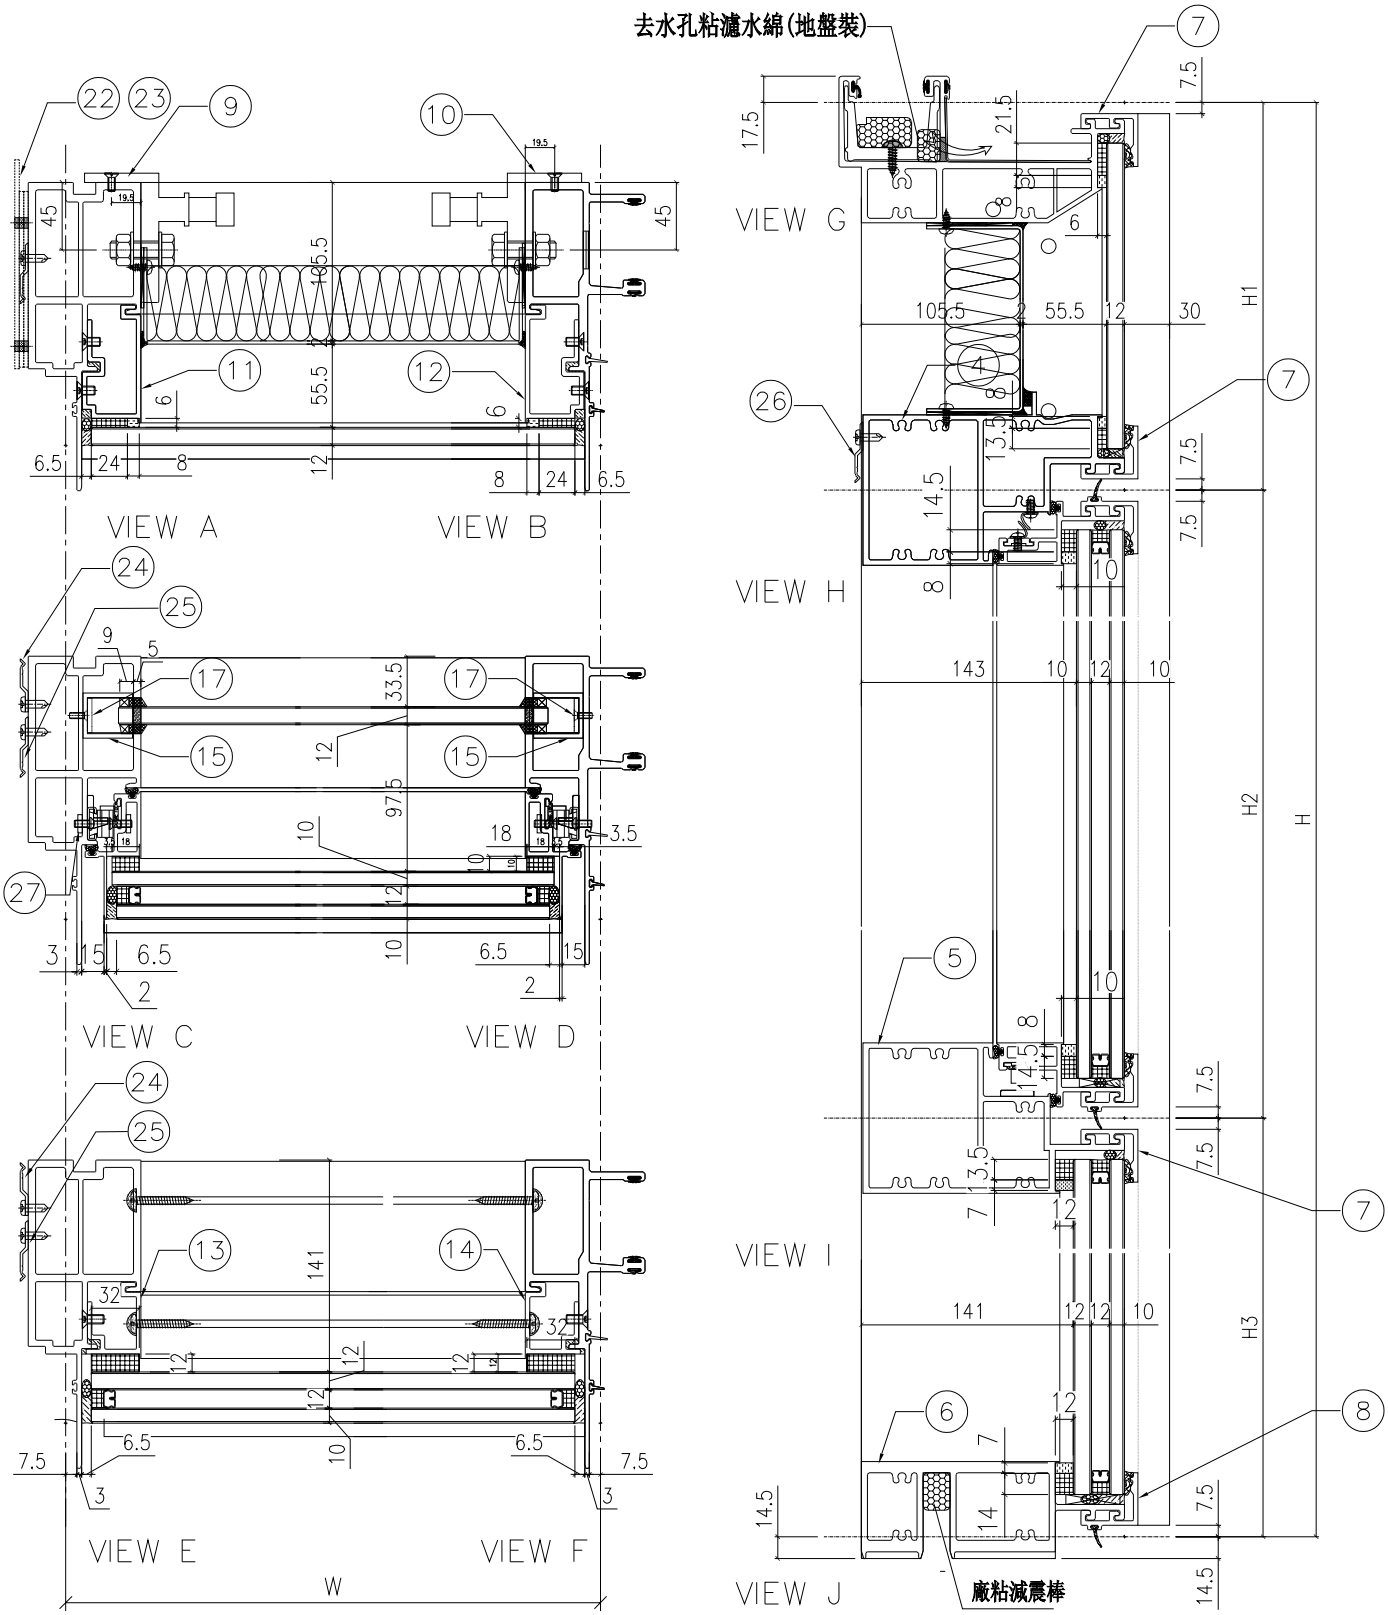

名稱	單元組裝圖	制圖	付吉寧	2022.04.05	修改	A		
材料		復核	謝永林	2022.04.14	日期	2022.05.14		
顏色	JMQ213457(三塗)	批准	胡哥		圖號	CW-PTBG10(1)		

EG-DWG3

美特鋁質 有限公司
MIDI Aluminium Fabricator Ltd.

工程號	J853	地盤	延坪道住宅

使用位置：J853-SD-CW-4602A

組裝圖見: CW-PTBG19(1)

大樣圖見: CW-PTBG19

雲線處更改扇撐款式，與扇撐加力巴長度

分格W	分格H	分格H1	分格H2	分格H3		
650	3150	957.5	1480	712.5		

序號	名稱	加工圖號	數量	長度	備註	模號
1	生邊企	X85976-01L	1	3157		X85976
2	生公企	X85973-01	1	3157		X85973
3	頂橫	X85982-03R-10	1	667.5		X85982
4	上梗下生中橫	X85984-03-10	1	627		X85984
5	上生下梗中橫	X85985-03-10	1	627		X85985
6	底橫	X85981-03-10	1	627		X85981
7	扣蓋（頂）	X85989-01-10	3	628		X85989
8	扣蓋（底）	X85988-01-10	1	628		X85988
9	掛碼	KM-GM01	1	200		X85998
10	掛碼	KM-GM02	1	200		X85998
11	單玻骨	UN-BM2	1	862.5		X85987
12	單玻骨	UN-BM2R	1	862.5		X85987
13	雙玻骨	UN-DM2	1	611.5		X85990
14	雙玻骨	UN-DM2R	1	611.5		X85990
15	玻璃攔河槽	LUC-01	2	317.5		JMFG0828
17	攔河槽鋁角	UN-AG01	2	23		JM1030
22	擋水巴	SS-04	2	112		3mm鋁板
23	擋水巴	SS-05	1	139		3mm鋁板
24	Z字碼	UN-Z02	9	50		
25	Z字碼	UN-Z03-01	1	2990		
~~26~~	~~Z字碼~~	~~UN-Z01~~	~~2~~	~~50~~		
27	24″扇撐加力巴	SS-03	1	575.5		

配件清單名稱	顏色	數量	備注	配件清單名稱	顏色	數量	備注
#10x5/8"圓頭鋼牙	A4-70	14	修背板用(300mmC/C)	3/16x1/2"平頭機絲	A4-70	24	修夾巴,3粒/支
#14x1-1/2"圓頭鋼牙	A4-70	40	修橫料	~~M5x12mm平頭機絲~~	~~A4-70~~	~~8~~	~~修攔河槽及鋁角~~
M6x12mm平頭機絲	A4-70	12	修企料單玻璃骨	2021-AA 24"東城產扇撐	304不鏽鋼	2	TH生窗用
M6x12mm平頭機絲	A4-70	6	修企料雙玻璃骨	~~2031-G(帶鑰匙)10"限位撐~~	~~304不鏽鋼~~	~~2~~	~~TH窗用(2只/窗)~~
M5x12mm平頭機絲	A4-70	4	固定掛碼到企料上	東城202-18轉角器	鋅合金	2	TH窗用(2只/窗)
M12x40mm六角螺栓	A4-70	4	企料鋁碼用(配1螺母,1平介,1彈介)	853-CZ1窗占	黑色	2	TH窗1只/玉
M5x12mm圓頭綱絲	A4-70	0	修套心	853-CZ2窗占	黑色	2	TH窗1只/玉
3/16x5/8"圓頭機絲	A4-70	8	修扇撐於玉上(5粒/只)	TC903扣碼	不鏽鋼	2	TH窗2個
3/16"x1/4"平頭機絲	A4-70	4	修加力巴	837-CWH-K2	不鏽鋼	2	TH窗2個
3/16x3/8"圓頭機絲	A4-70	10	修扇撐於框上	駿華T004鎖扣(夾巴)	鋅合金	8	TH8個/窗
3/16x3/8"圓頭機絲	A4-70	8	修限位撐	駿華J047鎖點(13mm高)	304不鏽鋼	8	TH8個/窗
3/16x1/2"圓頭機絲	A4-70	8	用於收扣碼	2026-010A(無蓋)	JMQ213457(三塗)	1	TH窗用(1只/窗)
3/16x1/2"圓頭機絲	A4-70	4	窗占用	#10x5/8"圓頭鋼牙	A4-70	11	修Z字碼
3/16x3/8"平頭機絲	A4-70	16	組裝窗玉用	#10x5/8"圓頭鋼牙	A4-70	22	2只/窗(修Z字碼)

名稱	單元組裝圖	制圖	付吉寧	2022.04.05	修改	A		
材料		復核	謝永林	2022.04.14	日期	2022.05.14		
顏色	JMQ213457(三塗)	批准	胡哥		圖號	CW-PTBG10(2)		

EG-DWG3

美特鋁質 有限公司
MIDI Aluminium Fabricator Ltd.

圖號	層數	數量	總數	樓層	使用位置
CW-PTBG10a	3	1	3	5F,16F,25F	J853-SD-CW-4602A


工程號	J853	地盤	延坪道住宅


更改扇撐款式，與扇撐加力巴長度


數據表見: CW-PTBG10a(2)

節點圖見: CW-PTBG10a(1)


T窗限開300mm

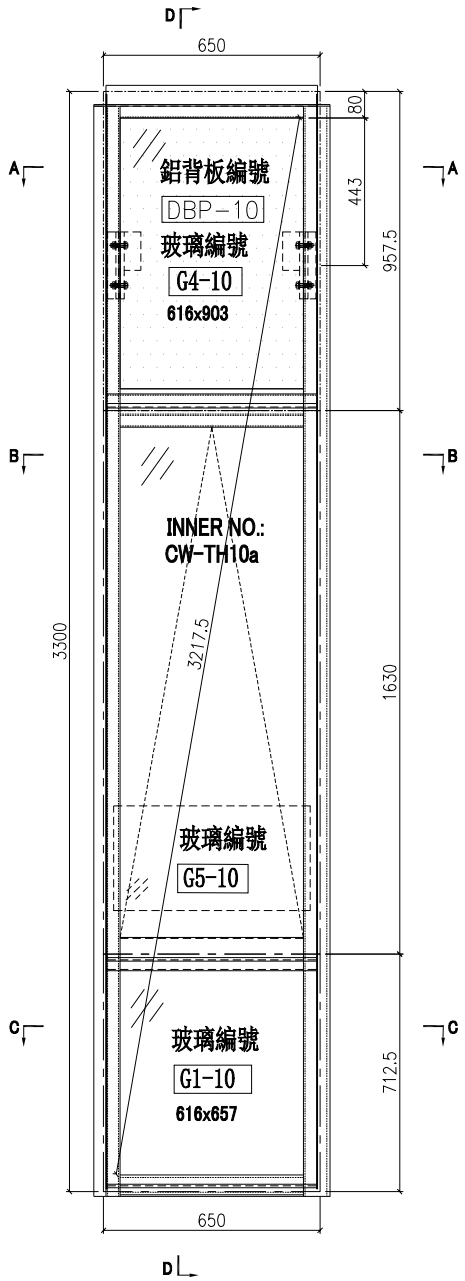

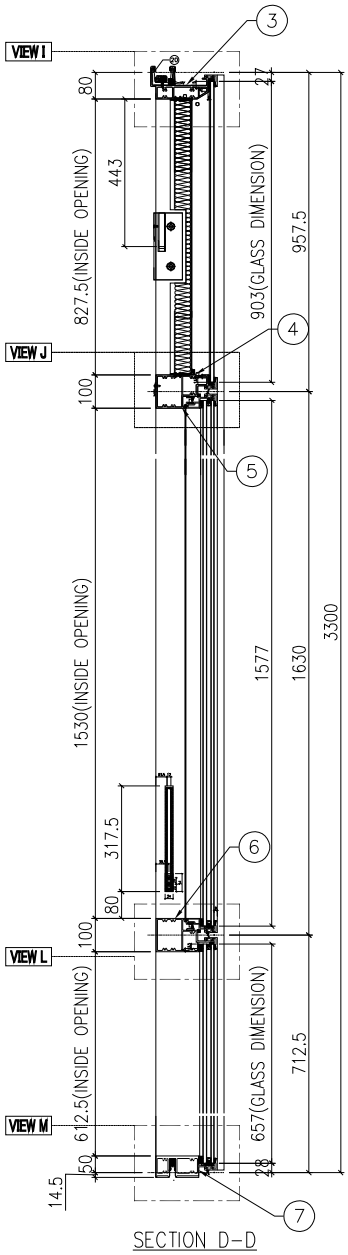


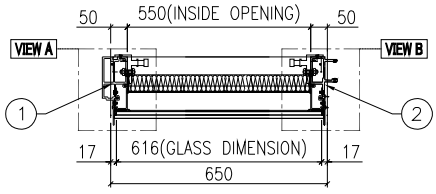

SECTION A-A

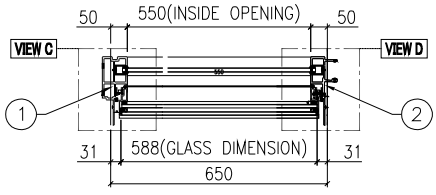

SECTION B-B

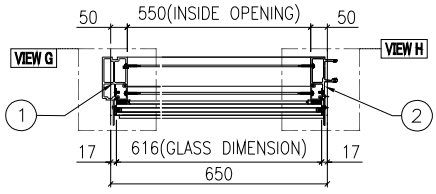

SECTION C-C

名稱	單元組裝圖	制圖	付吉寧	2022.04.05	修改	A		
材料		復核	謝永林	2022.04.14	日期	2022.05.14		
顏色	JMQ213457(三塗)	批准	胡哥		圖號	CW-PTBG10a		

EG-DWG3

美特鋁質 有限公司
MIDI Aluminium Fabricator Ltd.


使用位置
J853-SD-CW-4602A

數據表見: CW-PTBG10a(2)

大樣圖見: CW-PTBG10a

工程號	J853	地盤	延坪道住宅

去水孔粘濾水綿(地盤裝)

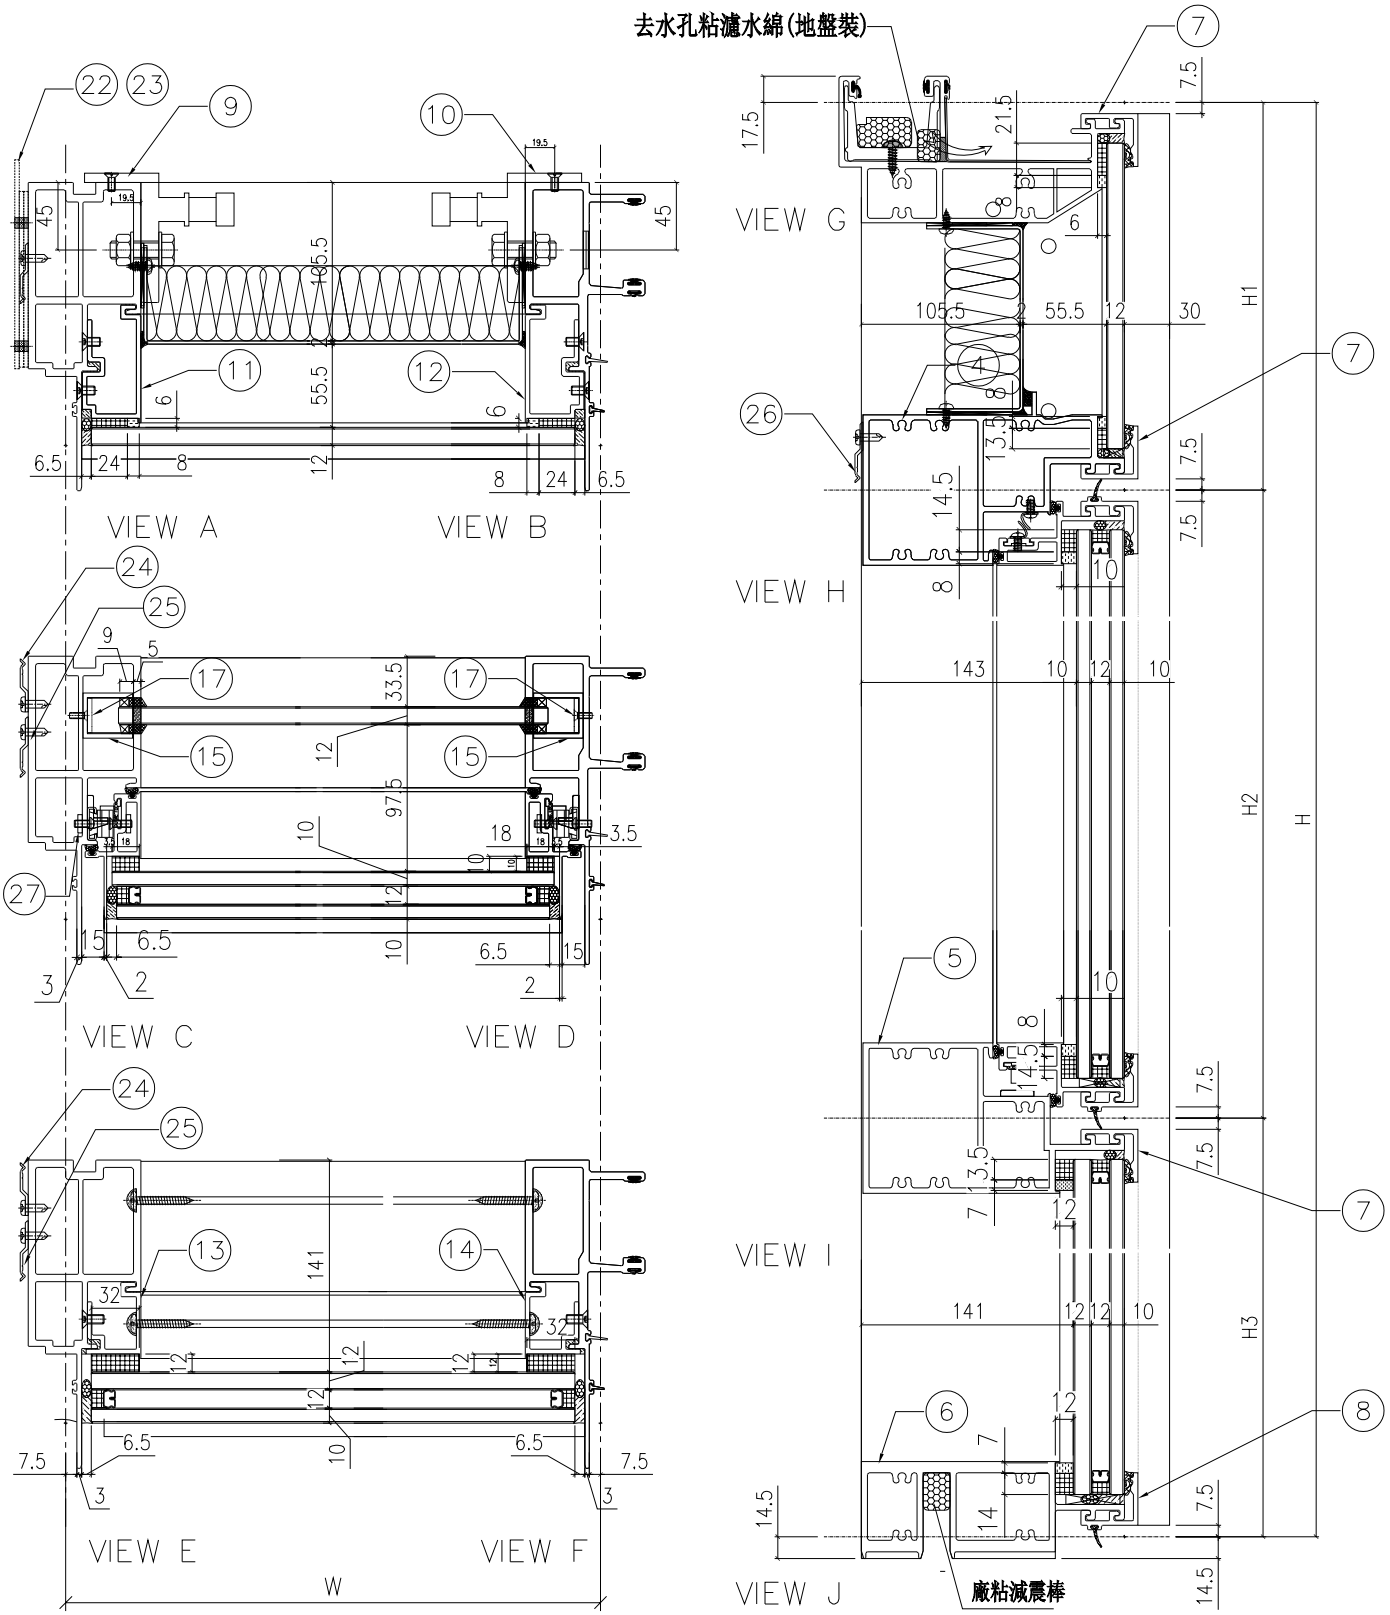

名稱	單元組裝圖	制圖	付吉寧	2022.04.05	修改	A		
材料		復核	謝永林	2022.04.14	日期	2022.05.14		
顏色	JMQ213457(三塗)	批准	胡哥		圖號	CW-PTBG10a(1)		

EG-DWG3

美特鋁質 有限公司
MIDI Aluminium Fabricator Ltd.

使用位置	數據表見: CW-PTBG10a(1)
J853-SD-CW-4602A	大樣圖見: CW-PTBG10a

工程號	J853	地盤	延坪道住宅

雲線處更改扇撐款式，與扇撐加力巴長度

分格W	分格H	分格H1	分格H2	分格H3		
650	3300	957.5	1630	712.5		
序號	名稱	加工圖號	數量	長度	備註	模號
1	生邊企	X85976-01aL	1	3307		X85976
2	生公企	X85973-01a	1	3307		X85973
3	頂橫	X85982-03R-10	1	667.5		X85982
4	上梗下生中橫	X85984-03-10	1	627		X85984
5	上生下梗中橫	X85985-03-10	1	627		X85985
6	底橫	X85981-03-10	1	627		X85981
7	扣蓋（頂）	X85989-01-10	3	628		X85989
8	扣蓋（底）	X85988-01-10	1	628		X85988
9	掛碼	KM-GM01	1	200		X85998
10	掛碼	KM-GM02	1	200		X85998
11	單玻骨	UN-BM2	1	862.5		X85987
12	單玻骨	UN-BM2R	1	862.5		X85987
13	雙玻骨	UN-DM2	1	611.5		X85990
14	雙玻骨	UN-DM2R	1	611.5		X85990
15	玻璃攔河槽	LUC-01	2	317.5		JMFG0828
17	攔河槽鋁角	UN-AG01	2	23		JM1030
22	擋水巴	SS-04	2	112		3mm鋁板
23	擋水巴	SS-05	1	139		3mm鋁板
24	Z字碼	UN-Z02	8	50		
25	Z字碼	UN-Z03-02	1	3140		
26	Z字碼	UN-Z01	2	50		
27	24″扇撐加力巴	SS-03	1	575.5		

配件清單名稱	顏色	數量	備注	配件清單名稱	顏色	數量	備注
#10x5/8"圓頭鋼牙	A4-70	14	修背板用(300mmC/C)	3/16x1/2"平頭機絲	A4-70	24	修夾巴,3粒/支
#14x1-1/2"圓頭鋼牙	A4-70	40	修橫料	M5x12mm平頭機絲	A4-70	8	修攔河槽及鋁角
M6x12mm平頭機絲	A4-70	12	修企料單玻璃骨	2021-AA 24"東城產扇撐	304不鏽鋼	2	TH生窗用
M6x12mm平頭機絲	A4-70	6	修企料雙玻璃骨	2031-G(帶鑰匙)10"限位撐	304不鏽鋼	2	TH窗用(2只/窗)
M5x12mm平頭機絲	A4-70	4	固定掛碼到企料上	東城202-18轉角器	鋅合金	2	TH窗用(2只/窗)
M12x40mm六角螺栓	A4-70	4	企料鋁碼用(配1螺母,1平介,1彈介)	853-CZ1窗占	黑色	2	TH窗1只/玉
M5x12mm圓頭綱絲	A4-70	0	修套心	853-CZ2窗占	黑色	2	TH窗1只/玉
3/16x5/8"圓頭機絲	A4-70	8	修扇撐於玉上(5粒/只)	TC903扣碼	不鏽鋼	2	TH窗2個
3/16"x1/4"平頭機絲	A4-70	4	修加力巴	837-CWH-K2	不鏽鋼	2	TH窗2個
3/16x3/8"圓頭機絲	A4-70	10	修扇撐於框上	駿華T004鎖扣(夾巴)	鋅合金	8	TH8個/窗
3/16x3/8"圓頭機絲	A4-70	8	修限位撐	駿華J047鎖點(13mm高)	304不鏽鋼	8	TH8個/窗
3/16x1/2"圓頭機絲	A4-70	8	用於收扣碼	2026-010A(無蓋)	JMQ213457(二塗)	1	TH窗用(1只/窗)
3/16x1/2"圓頭機絲	A4-70	4	窗占用	#10x5/8"圓頭鋼牙	A4-70	11	修Z字碼
3/16x3/8"平頭機絲	A4-70	16	組裝窗玉用	#10x5/8"圓頭鋼牙	A4-70	22	2只/窗(修Z字碼)

名稱	單元組裝圖	制圖	付吉寧	2022.04.05	修改	A		
材料		復核	謝永林	2022.04.14	日期	2022.05.14		
顏色	JMQ213457(三塗)	批准	胡哥		圖號	CW-PTBG10a(2)		

EG-DWG3

美特鋁質 有限公司
MIDI Aluminium Fabricator Ltd.

圖號	層數	數量	總數	樓層	使用位置
CW-PTBG10b	1	1	1	23F	J853-SD-CW-4602A


工程號	J853	地盤	延坪道住宅


更改扇撐款式，與扇撐加力巴長度

數據表見: CW-PTBG10b(2)


節點圖見: CW-PTBG10b(1)

T窗限開300mm

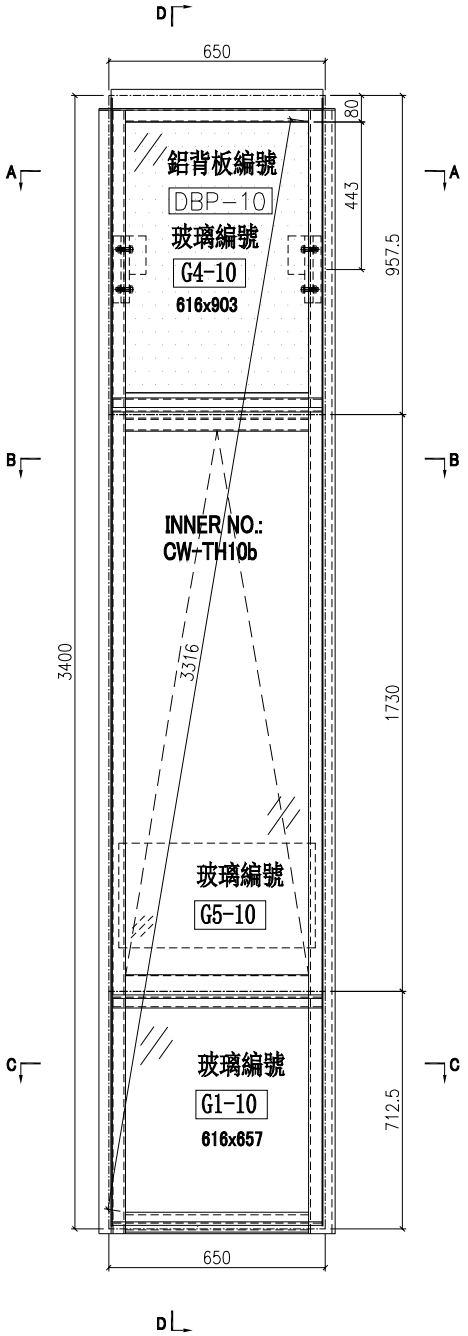


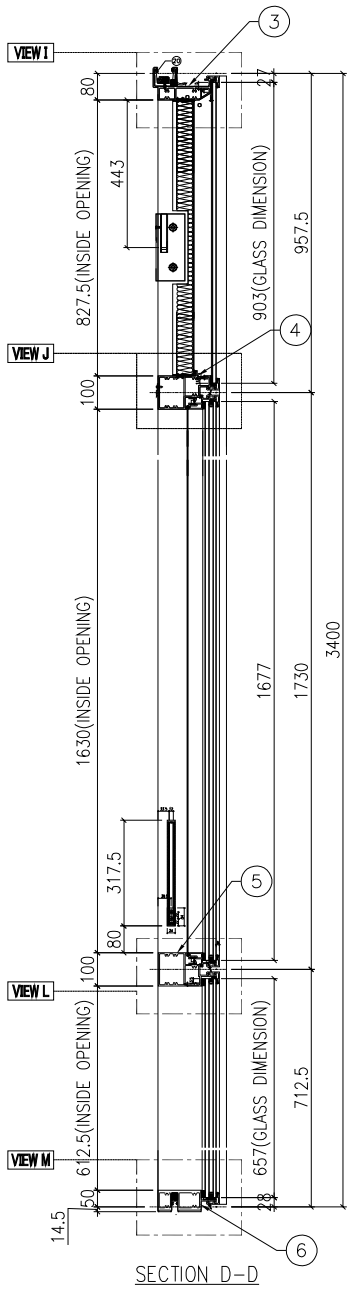


SECTION D-D

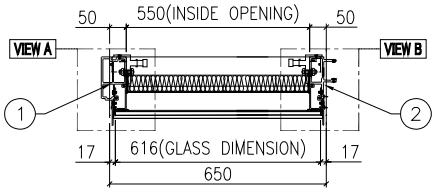

SECTION A-A

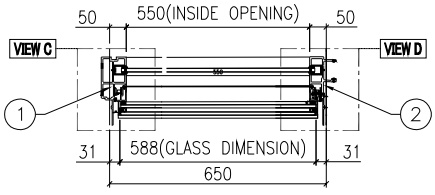

SECTION B-B

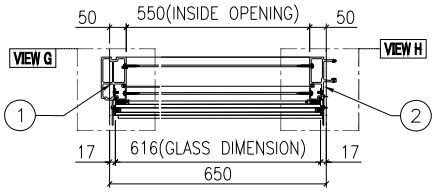


SECTION C-C

名稱	單元組裝圖	制圖	付吉寧	2022.04.05	修改	A		
材料		復核	謝永林	2022.04.14	日期	2022.05.14		
顏色	JMQ213457(三塗)	批准	胡哥		圖號	CW-PTBG10b		

EG-DWG3

美特鋁質 有限公司 MIDI Aluminium Fabricator Ltd.				使用位置	數據表見: CW-PTBG10b(2)
				J853-SD-CW-4602A	大樣圖見: CW-PTBG10b
工程號	J853	地盤	延坪道住宅		

去水孔粘濾水綿(地盤裝)

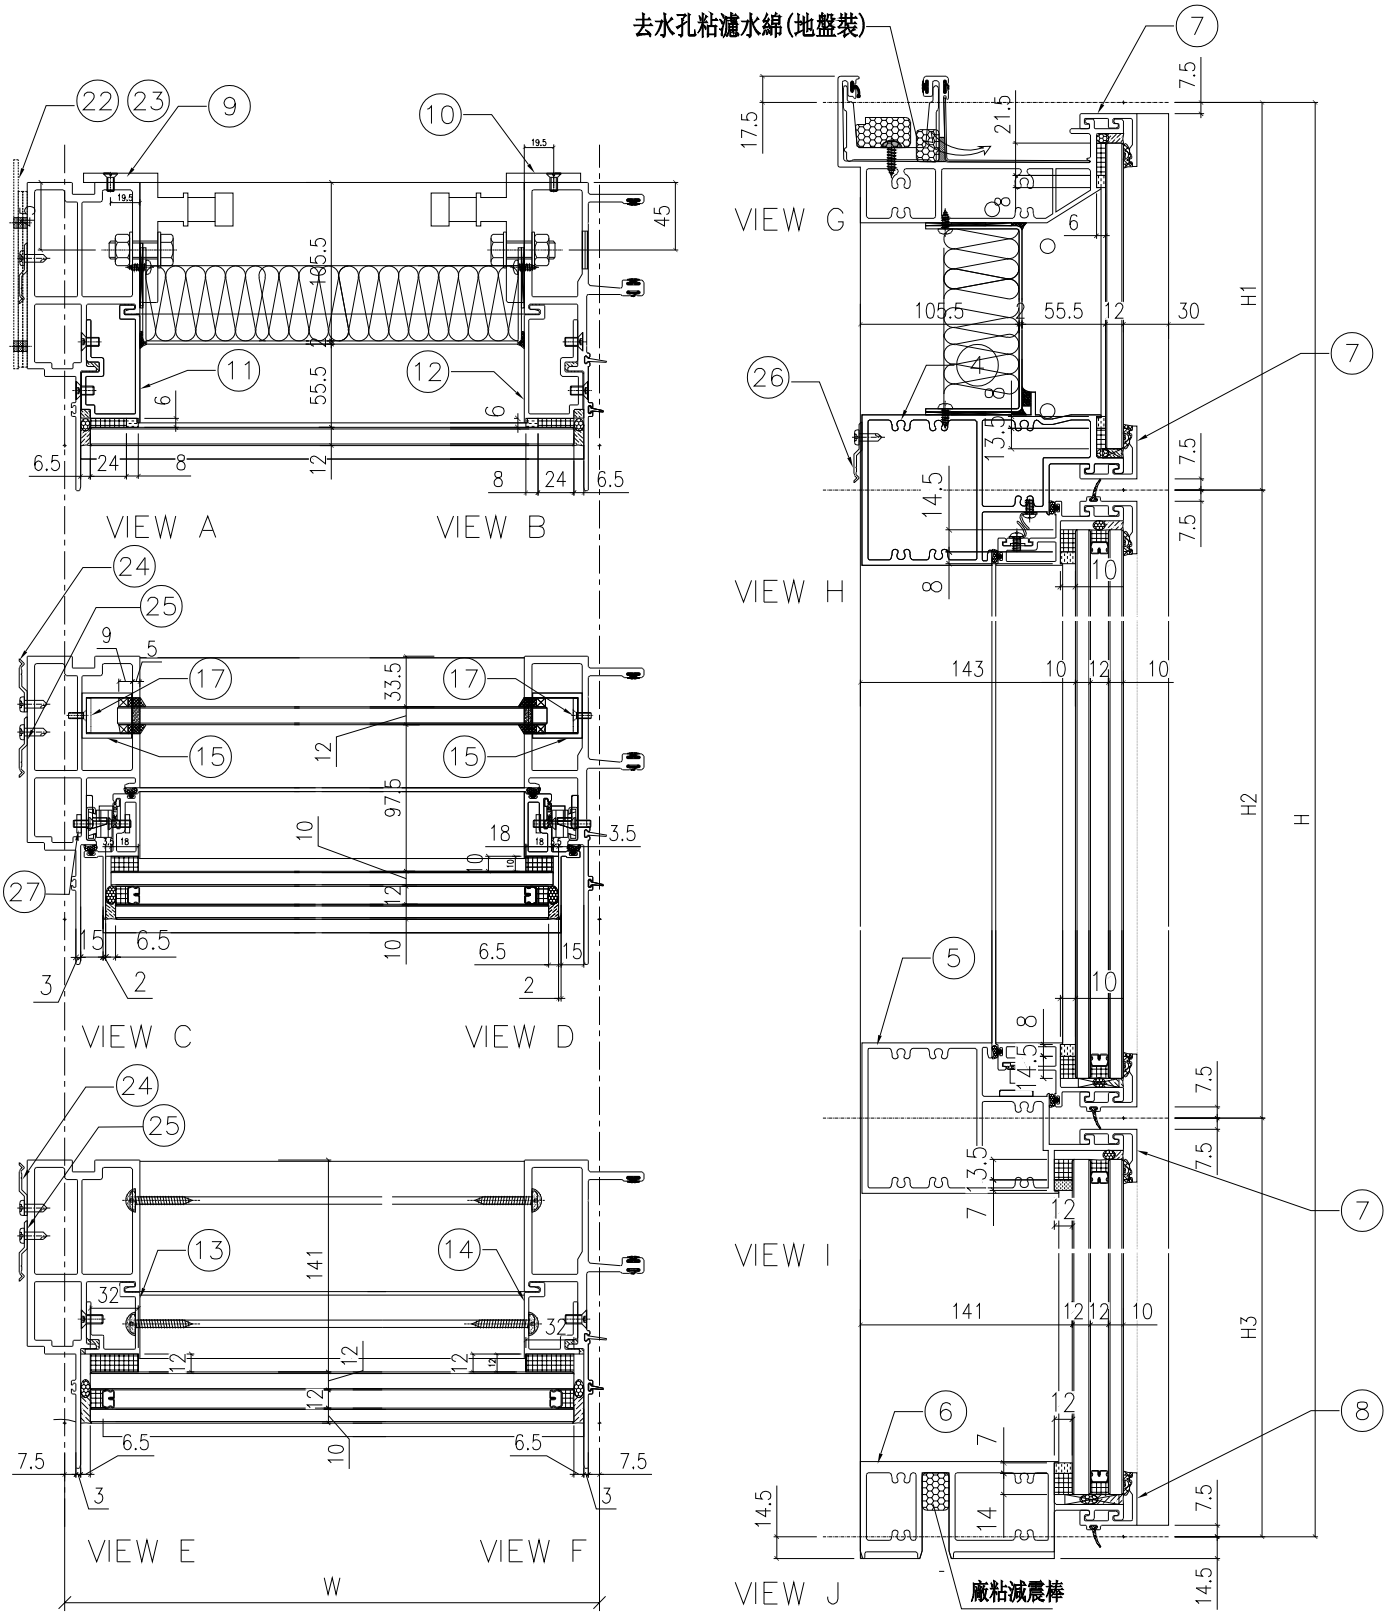

名稱	單元組裝圖	制圖	付吉寧	2022.04.05	修改	A		
材料		復核	謝永林	2022.04.14	日期	2022.05.14		
顏色	JMQ213457(三塗)	批准	胡哥		圖號	CW-PTBG10b(1)		

EG-DWG3

美特鋁質 有限公司
MIDI Aluminium Fabricator Ltd.

工程號	J853	地盤	延坪道住宅

使用位置
J853-SD-CW-4602A

組裝圖見: CW-PTBG10b(1)
大樣圖見: CW-PTBG10b

雲線處更改扇撐款式，與扇撐加力巴長度

分格W	分格H	分格H1	分格H2	分格H3		
650	3400	957.5	1730	712.5		

序號	名稱	加工圖號	數量	長度	備註	模號
1	生邊企	X85976-01bL	1	3407		X85976
2	生公企	X85973-01b	1	3407		X85973
3	頂橫	X85982-03R-10	1	667.5		X85982
4	上梗下生中橫	X85984-03-10	1	627		X85984
5	上生下梗中橫	X85985-03-10	1	627		X85985
6	底橫	X85981-03-10	1	627		X85981
7	扣蓋（頂）	X85989-01-10	3	628		X85989
8	扣蓋（底）	X85988-01-10	1	628		X85988
9	掛碼	KM-GM01	1	200		X85998
10	掛碼	KM-GM02	1	200		X85998
11	單玻骨	UN-BM2	1	862.5		X85987
12	單玻骨	UN-BM2R	1	862.5		X85987
13	雙玻骨	UN-DM2	1	611.5		X85990
14	雙玻骨	UN-DM2R	1	611.5		X85990
15	玻璃攔河槽	LUC-01	2	317.5		JMFG0828
17	攔河槽鋁角	UN-AG01	2	23		JM1030
22	擋水巴	SS-04	2	112		3mm鋁板
23	擋水巴	SS-05	1	139		3mm鋁板
24	Z字碼	UN-Z02	8	50		
25	Z字碼	UN-Z03-03	1	3240		
26	Z字碼	UN-Z01	2	50		
27	24″扇撐加力巴	SS-03	1	575.5		

配件清單名稱	顏色	數量	備注	配件清單名稱	顏色	數量	備注
#10x5/8"圓頭鋼牙	A4-70	14	修背板用(300mmC/C)	3/16x1/2"平頭機絲	A4-70	24	修夾巴,3粒/支
#14x1-1/2"圓頭鋼牙	A4-70	40	修橫料	M5x12mm平頭機絲	A4-70	8	修攔河槽及鋁角
M6x12mm平頭機絲	A4-70	12	修企料單玻璃骨	2021-AA 24"東城產扇撐	304不鏽鋼	2	TH生窗用
M6x12mm平頭機絲	A4-70	6	修企料雙玻璃骨	2031-GA(帶鑰匙)10"限位撐	304不鏽鋼	2	TH窗用(2只/窗)
M5x12mm平頭機絲	A4-70	4	固定掛碼到企料上	東城202-18轉角器	鋅合金	2	TH窗用(2只/窗)
M12x40mm六角螺栓	A4-70	4	企料鋁碼用(配1螺母,1平介,1彈介)	853-CZ1窗占	黑色	2	TH窗1只/玉
M5x12mm圓頭綱絲	A4-70	0	修套心	853-CZ2窗占	黑色	2	TH窗1只/玉
3/16x5/8"圓頭機絲	A4-70	8	修扇撐於玉上(5粒/只)	TC903扣碼	不鏽鋼	2	TH窗2個
3/16"x1/4"平頭機絲	A4-70	4	修加力巴	837-CWH-K2	不鏽鋼	2	TH窗2個
3/16x3/8"圓頭機絲	A4-70	10	修扇撐於框上	駿華T004鎖扣(夾巴)	鋅合金	8	TH8個/窗
3/16x3/8"圓頭機絲	A4-70	8	修限位撐	駿華J047鎖點(13mm高)	304不鏽鋼	8	TH8個/窗
3/16x1/2"圓頭機絲	A4-70	8	用於收扣碼	2026-010A(無蓋)	JMQ213457(三塗)	1	TH窗用(1只/窗)
3/16x1/2"圓頭機絲	A4-70	4	窗占用	#10x5/8"圓頭鋼牙	A4-70	11	修Z字碼
3/16x3/8"平頭機絲	A4-70	16	組裝窗玉用	#10x5/8"圓頭鋼牙	A4-70	22	2只/窗(修Z字碼)

名稱	單元組裝圖	制圖	付吉寧	2022.04.05	修改	A		
材料		復核	謝永林	2022.04.14	日期	2022.05.14		
顏色	JMQ213457(三塗)	批准	胡哥		圖號	CW-PTBG10b(2)		

EG-DWG3

美特鋁質 有限公司
MIDI Aluminium Fabricator Ltd.

圖號	層數	數量	總數	樓層	使用位置
CW-PTBG19	14	1	14	6F-15,17F-22F	J853-SD-CW-4602


工程號	J853	地盤	延坪道住宅


更改扇撐款式，與扇撐加力巴長度

數據表見: CW-PTBG19(2)


節點圖見: CW-PTBG19(1)

T窗限開300mm

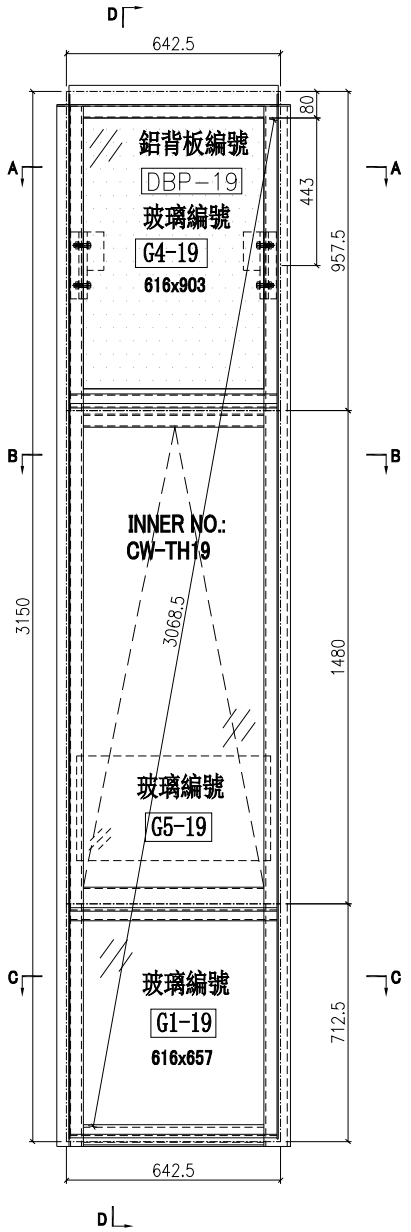


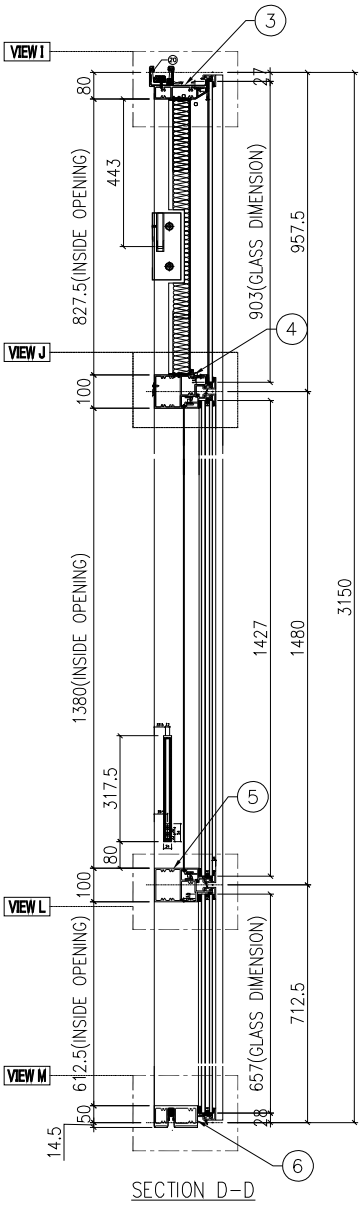


SECTION D-D

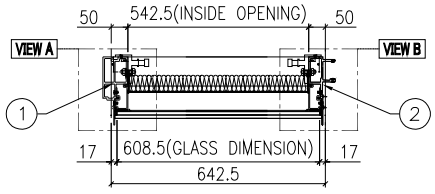

SECTION A-A

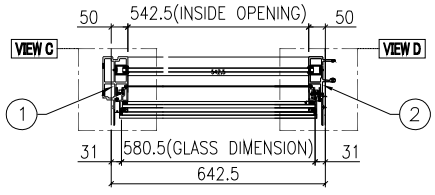

SECTION B-B

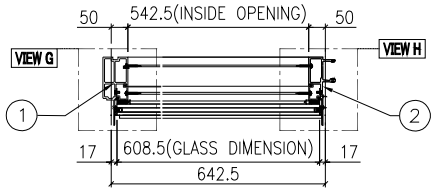


SECTION C-C

名稱	單元組裝圖	制圖	付吉寧	2022.04.05	修改	A		
材料		復核	謝永林	2022.04.14	日期	2022.05.14		
顏色	JMQ213457(三塗)	批准	胡哥		圖號	CW-PTBG19		

EG-DWG3

美特鋁質 有限公司 MIDI Aluminium Fabricator Ltd.				使用位置	數據表見: CW-PTBG19(2)
				J853-SD-CW-4602	大樣圖見: CW-PTBG19
工程號	J853	地盤	延坪道住宅		

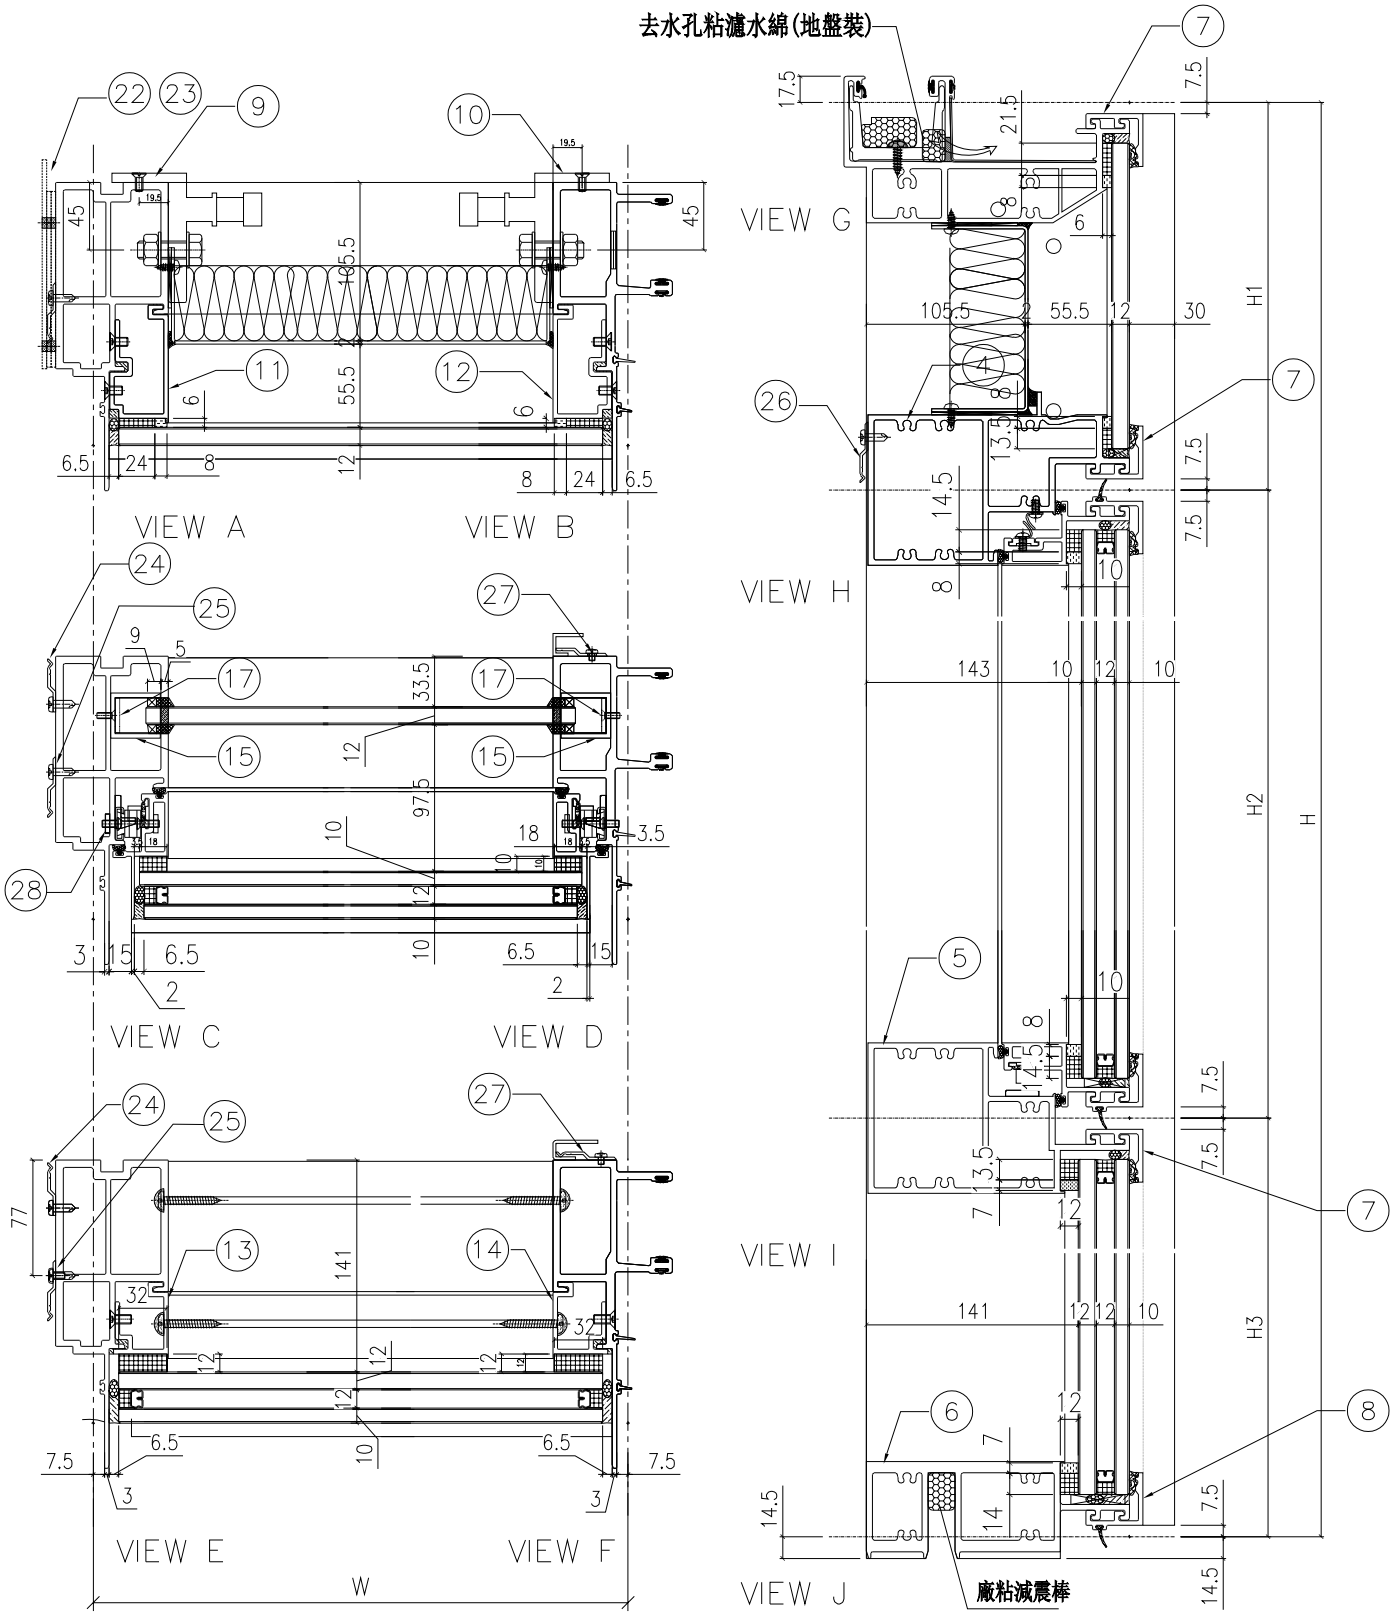

名稱	單元組裝圖	制圖	付吉寧	2022.04.05	修改	A		
材料		復核	謝永林	2022.04.14	日期	2022.05.14		
顏色	JMQ213457(三塗)	批准	胡哥		圖號	CW-PTBG19(1)		

EG-DWG3

美特鋁質 有限公司
MIDI Aluminium Fabricator Ltd.

工程號	J853	地盤	延坪道住宅

使用位置
J853-SD-CW-4602

組裝圖見: CW-PTBG19(1)
大樣圖見: CW-PTBG19

雲線處更改扇撐款式，與扇撐加力巴長度

分格W	分格H	分格H1	分格H2	分格H3		
642.5	3150	957.5	1480	712.5		

序號	名稱	加工圖號	數量	長度	備註	模號
1	生邊企	X85976-01F	1	3157		X85976
2	生公企	X85973-01Z	1	3157		X85973
3	頂橫	X85982-03R-19	1	660		X85982
4	上梗下生中橫	X85984-03-19	1	619.5		X85984
5	上生下梗中橫	X85985-03-19	1	619.5		X85985
6	底橫	X85981-03-19	1	619.5		X85981
7	扣蓋（頂）	X85989-01-19	3	620.5		X85989
8	扣蓋（底）	X85988-01-19	1	620.5		X85988
9	掛碼	KM-GM01	1	200		X85998
10	掛碼	KM-GM02	1	200		X85998
11	單玻骨	UN-BM2	1	862.5		X85987
12	單玻骨	UN-BM2R	1	862.5		X85987
13	雙玻骨	UN-DM2	1	611.5		X85990
14	雙玻骨	UN-DM2R	1	611.5		X85990
15	玻璃攔河槽	LUC-01	2	317.5		JMFG0828
17	攔河槽鋁角	UN-AG01	2	23		JM1030
22	擋水巴	SS-04	2	112		3mm鋁板
23	擋水巴	SS-05	1	139		3mm鋁板
24	Z字碼	UN-Z02	9	50		
25	Z字碼	UN-Z03-01	1	2990		
26	Z字碼	UN-Z01	2	50		
27	Z字碼	UN-Z04	9	50		
28	24″扇撐加力巴	SS-03	1	575.5		

配件清單名稱	顏色	數量	備注	配件清單名稱	顏色	數量	備注
#10x5/8"圓頭鋼牙	A4-70	14	修背板用(300mmC/C)	3/16x1/2"平頭機絲	A4-70	24	修夾巴,3粒/支
#14x1-1/2"圓頭鋼牙	A4-70	40	修橫料	M5x12mm平頭機絲	A4-70	8	修攔河槽及鋁角
M6x12mm平頭機絲	A4-70	12	修企料單玻璃骨	2021-AA 24"東城產扇撐	304不鏽鋼	2	TH生窗用
M6x12mm平頭機絲	A4-70	6	修企料雙玻璃骨	2031-G(帶鑰匙)10"限位撐	304不鏽鋼	2	TH窗用(2只/窗)
M5x12mm平頭機絲	A4-70	4	固定掛碼到企料上	東城202-18轉角器	鋅合金	2	TH窗用(2只/窗)
M12x40mm六角螺栓	A4-70	4	企料鋁碼用(配1螺母,1平介,1彈介)	853-CZ1窗占	黑色	2	TH窗1只/玉
M5x12mm圓頭綱絲	A4-70	0	修套心	853-CZ2窗占	黑色	2	TH窗1只/玉
3/16x5/8"圓頭機絲	A4-70	8	修扇撐於玉上(5粒/只)	TC903扣碼	不鏽鋼	2	TH窗2個
3/16"x1/4"平頭機絲	A4-70	4	修加力巴	837-CWH-K2	不鏽鋼	2	TH窗2個
3/16x3/8"圓頭機絲	A4-70	10	修扇撐於框上	駿華T004鎖扣(夾巴)	鋅合金	8	TH8個/窗
3/16x3/8"圓頭機絲	A4-70	8	修限位撐	駿華J047鎖點(13mm高)	304不鏽鋼	8	TH8個/窗
3/16x1/2"圓頭機絲	A4-70	8	用於收扣碼	2026-010A(無蓋)	JMQ213457(三塗)	1	TH窗用(1只/窗)
3/16x1/2"圓頭機絲	A4-70	4	窗占用	#10x5/8"圓頭鋼牙	A4-70	11	修Z字碼
3/16x3/8"平頭機絲	A4-70	16	組裝窗玉用	#10x5/8"圓頭鋼牙	A4-70	22	2只/窗(修Z字碼)

名稱	單元組裝圖	制圖	付吉寧	2022.04.05	修改	A		
材料		復核	謝永林	2022.04.14	日期	2022.05.14		
顏色	JMQ213457(三塗)	批准	胡哥		圖號	CW-PTBG19(2)		

EG-DWG3

美特鋁質 有限公司
MIDI Aluminium Fabricator Ltd.

圖號	層數	數量	總數	樓層	使用位置
CW-PTBG19a	3	1	3	5F,16F,25F	J853-SD-CW-4602


工程號	J853	地盤	延坪道住宅


更改扇撐款式，與扇撐加力巴長度

數據表見: CW-PTBG19a(2)


節點圖見: CW-PTBG19a(1)

T窗限開300mm

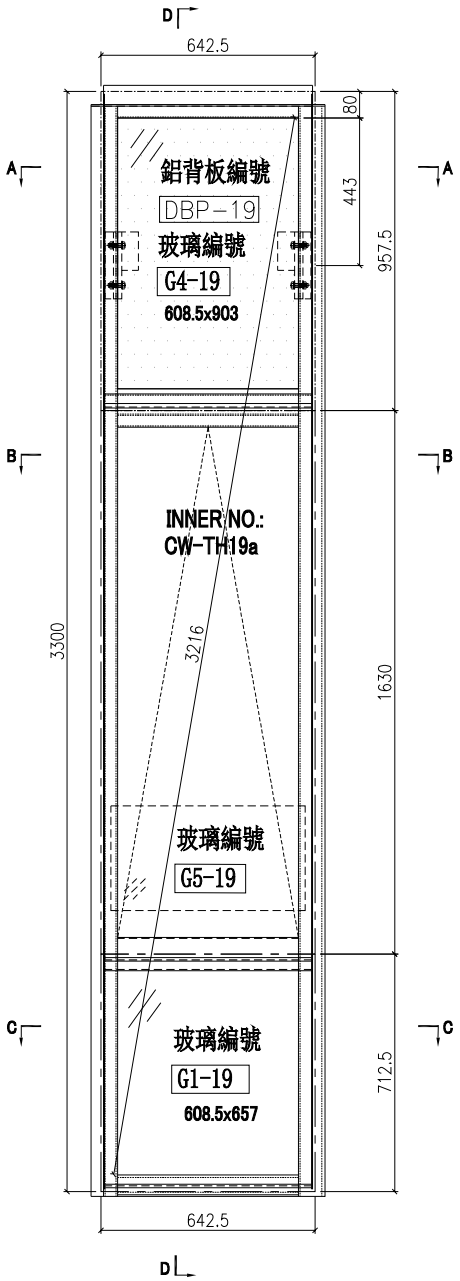


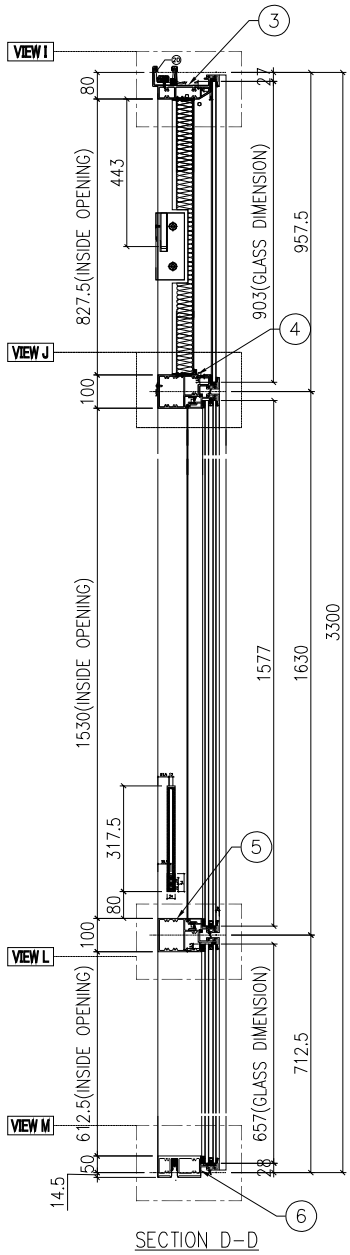


SECTION D-D

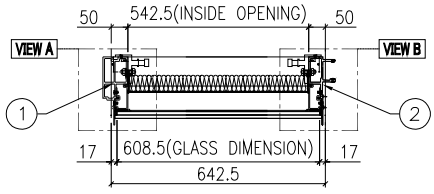

SECTION A-A

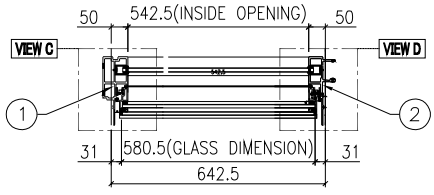

SECTION B-B

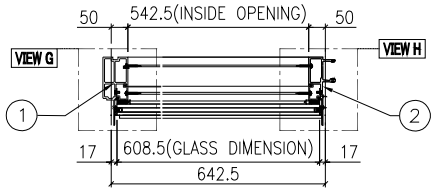


SECTION C-C

名稱	單元組裝圖	制圖	付吉寧	2022.04.05	修改	A		
材料		復核	謝永林	2022.04.14	日期	2022.05.14		
顏色	JMQ213457(三塗)	批准	胡哥		圖號	CW-PTBG19a		

EG-DWG3

美特鋁質 有限公司 MIDI Aluminium Fabricator Ltd.	使用位置	數據表見: CW-PTBG19a(2)
	J853-SD-CW-4602	大樣圖見: CW-PTBG19a

工程號	J853	地盤	延坪道住宅

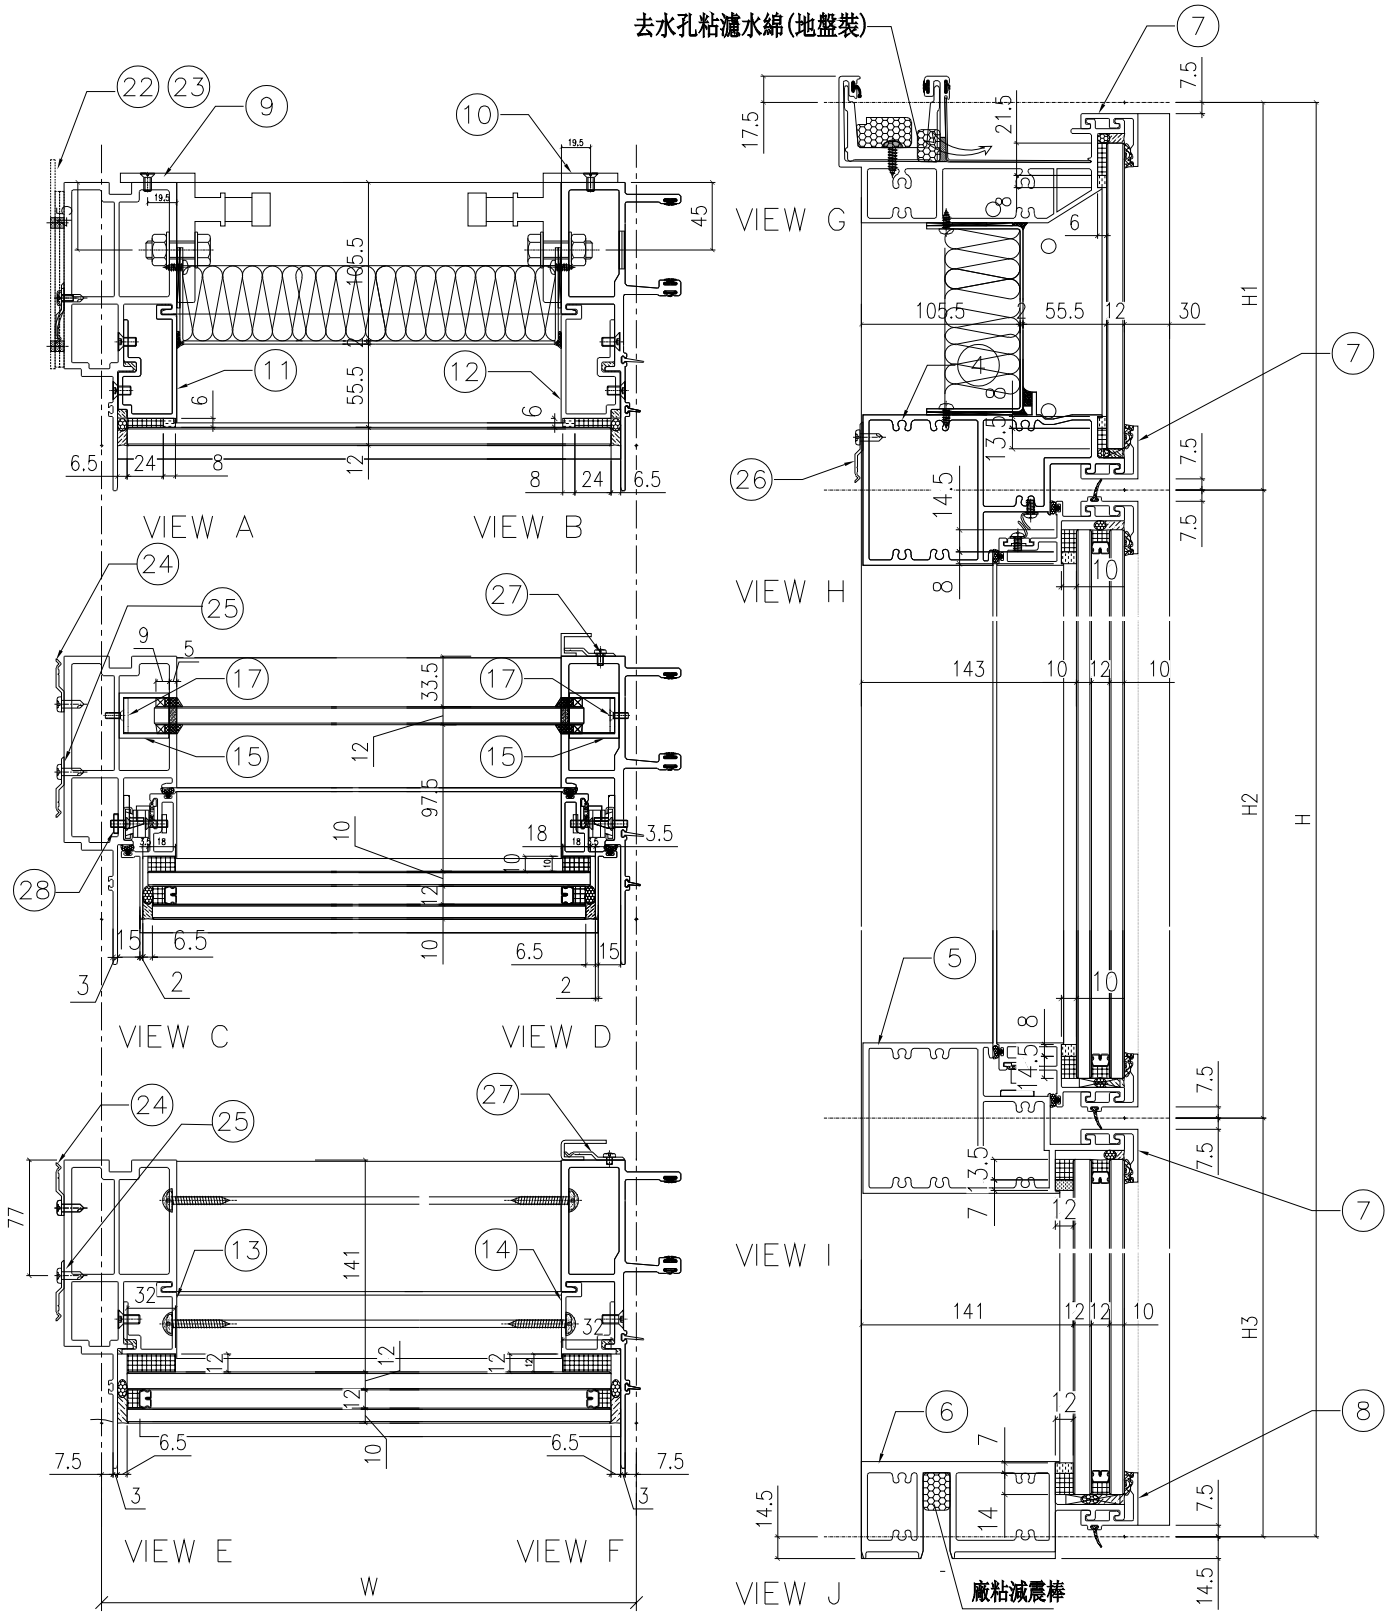

名稱	單元組裝圖	制圖	付吉寧	2022.04.05	修改	A		
材料		復核	謝永林	2022.04.14	日期	2022.05.14		
顏色	JMQ213457(三塗)	批准	胡哥		圖號	CW-PTBG19a(1)		

EG-DWG3

美特鋁質 有限公司
MIDI Aluminium Fabricator Ltd.

使用位置
J853-SD-CW-4602

數據表見: CW-PTBG19a(1)
大樣圖見: CW-PTBG19a

工程號	J853	地盤	延坪道住宅

雲線處更改扇撐款式，與扇撐加力巴長度

分格W	分格H	分格H1	分格H2	分格H3		
642.5	3300	957.5	1630	712.5		

序號	名稱	加工圖號	數量	長度	備註	模號
1	生邊企	X85976-01aF	1	3307		X85976
2	生公企	X85973-01aZ	1	3307		X85973
3	頂橫	X85982-03R-19	1	660		X85982
4	上梗下生中橫	X85984-03-19	1	619.5		X85984
5	上生下梗中橫	X85985-03-19	1	619.5		X85985
6	底橫	X85981-03-19	1	619.5		X85981
7	扣蓋（頂）	X85989-01-19	3	620.5		X85989
8	扣蓋（底）	X85988-01-19	1	620.5		X85988
9	掛碼	KM-GM01	1	200		X85998
10	掛碼	KM-GM02	1	200		X85998
11	單玻骨	UN-BM2	1	862.5		X85987
12	單玻骨	UN-BM2R	1	862.5		X85987
13	雙玻骨	UN-DM2	1	611.5		X85990
14	雙玻骨	UN-DM2R	1	611.5		X85990
15	玻璃攔河槽	LUC-01	2	317.5		JMFG0828
17	攔河槽鋁角	UN-AG01	2	23		JM1030
22	擋水巴	SS-04	2	112		3mm鋁板
23	擋水巴	SS-05	1	139		3mm鋁板
24	Z字碼	UN-Z02	8	50		
25	Z字碼	UN-Z03-01	1	3140		
26	Z字碼	UN-Z01	2	50		
27	Z字碼	UN-Z04	8	50		
28	24″扇撐加力巴	SS-03	1	575.5		

配件清單名稱	顏色	數量	備注	配件清單名稱	顏色	數量	備注
#10x5/8"圓頭鋼牙	A4-70	14	修背板用(300mmC/C)	3/16x1/2"平頭機絲	A4-70	24	修夾巴,3粒/支
#14x1-1/2"圓頭鋼牙	A4-70	40	修橫料	M5x12mm平頭機絲	A4-70	8	修攔河槽及鋁角
M6x12mm平頭機絲	A4-70	12	修企料單玻璃骨	2021-AA 24"東城產扇撐	304不鏽鋼	2	TH生窗用
M6x12mm平頭機絲	A4-70	6	修企料雙玻璃骨	2031-G(帶鑰匙)10"限位撐	304不鏽鋼	2	TH窗用(2只/窗)
M5x12mm平頭機絲	A4-70	4	固定掛碼到企料上	東城202-18轉角器	鋅合金	2	TH窗用(2只/窗)
M12x40mm六角螺栓	A4-70	4	企料鋁碼用(配1螺母,1平介,1彈介)	853-CZ1窗占	黑色	2	TH窗1只/玉
M5x12mm圓頭綱絲	A4-70	0	修套心	853-CZ2窗占	黑色	2	TH窗1只/玉
3/16x5/8"圓頭機絲	A4-70	8	修扇撐於玉上(5粒/只)	TC903扣碼	不鏽鋼	2	TH窗2個
3/16"x1/4"平頭機絲	A4-70	4	修加力巴	837-CWH-K2	不鏽鋼	2	TH窗2個
3/16x3/8"圓頭機絲	A4-70	10	修扇撐於框上	駿華T004鎖扣(夾巴)	鋅合金	8	TH8個/窗
3/16x3/8"圓頭機絲	A4-70	8	修限位撐	駿華J047鎖點(13mm高)	304不鏽鋼	8	TH8個/窗
3/16x1/2"圓頭機絲	A4-70	8	用於收扣碼	2026-010A(無蓋)	JMQ213457(三塗)	1	TH窗用(1只/窗)
3/16x1/2"圓頭機絲	A4-70	4	窗占用	#10x5/8"圓頭鋼牙	A4-70	11	修Z字碼
3/16x3/8"平頭機絲	A4-70	16	組裝窗玉用	#10x5/8"圓頭鋼牙	A4-70	22	2只/窗(修Z字碼)

名稱	單元組裝圖	制圖	付吉寧	2022.04.05	修改	A		
材料		復核	謝永林	2022.04.14	日期	2022.05.14		
顏色	JMQ213457(三塗)	批准	胡哥		圖號	CW-PTBG19a(2)		

EG-DWG3

美特鋁質 有限公司
MIDI Aluminium Fabricator Ltd.

圖號	層數	數量	總數	樓層	使用位置
CW-PTBG19b	1	1	1	23F	J853-SD-CW-4602


工程號	J853	地盤	延坪道住宅

更改扇撐款式，與扇撐加力巴長度


數據表見: CW-PTBG19b(2)

節點圖見: CW-PTBG19b(1)


T窗限開300mm

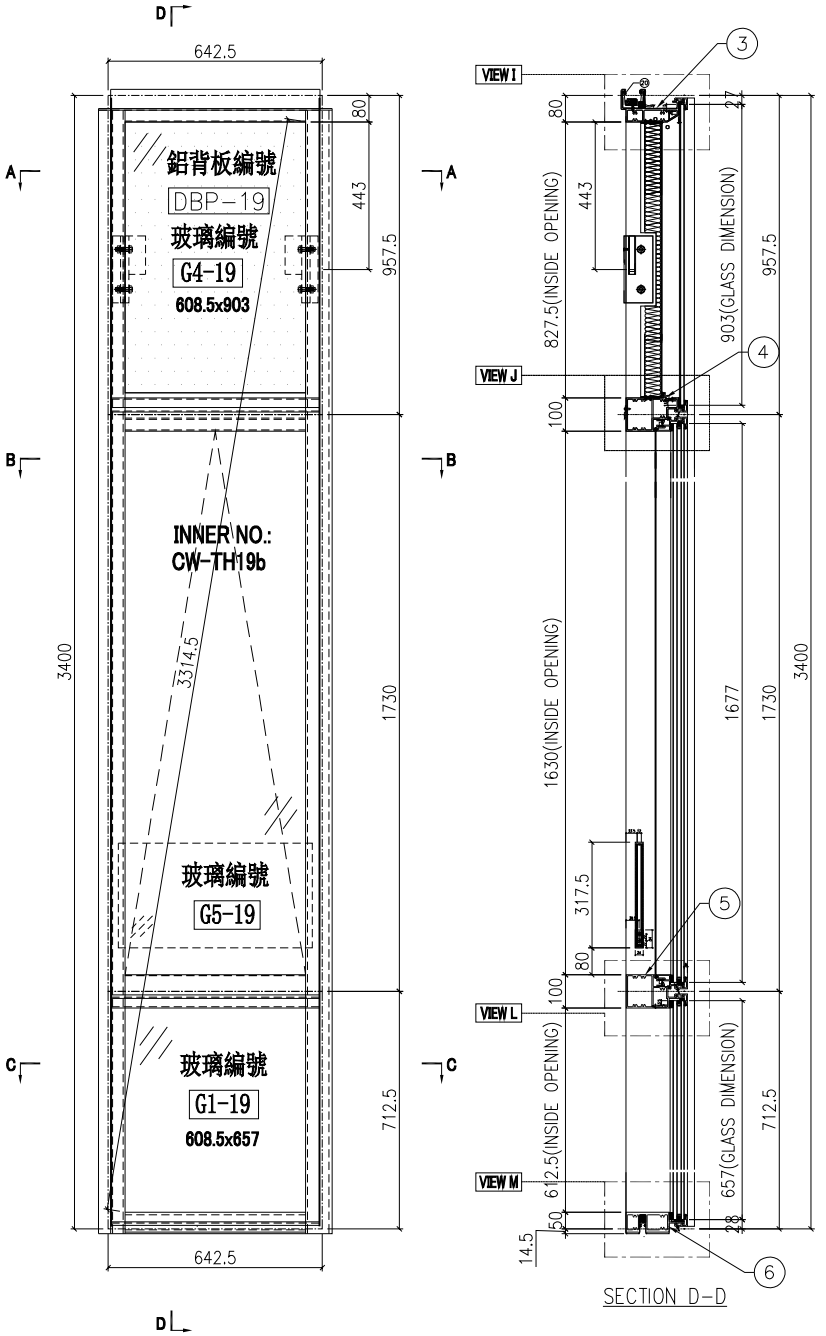


SECTION D-D

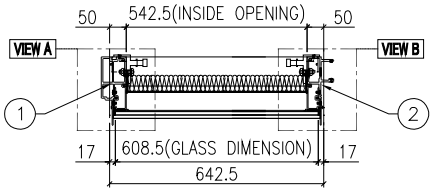

SECTION A-A

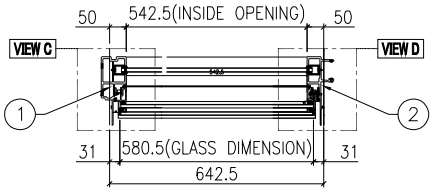

SECTION B-B

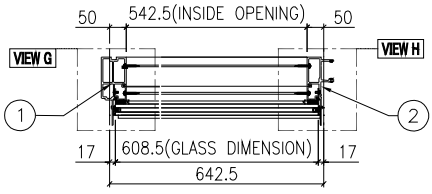


SECTION C-C

名稱	單元組裝圖	制圖	付吉寧	2022.04.05	修改	A		
材料		復核	謝永林	2022.04.14	日期	2022.05.14		
顏色	JMQ213457(三塗)	批准	胡哥		圖號	CW-PTBG19b		

EG-DWG3

美特鋁質 有限公司 MIDI Aluminium Fabricator Ltd.			使用位置	數據表見: CW-PTBG19b(2)
			J853-SD-CW-4602	大樣圖見: CW-PTBG19b
工程號	J853	地盤	延坪道住宅	

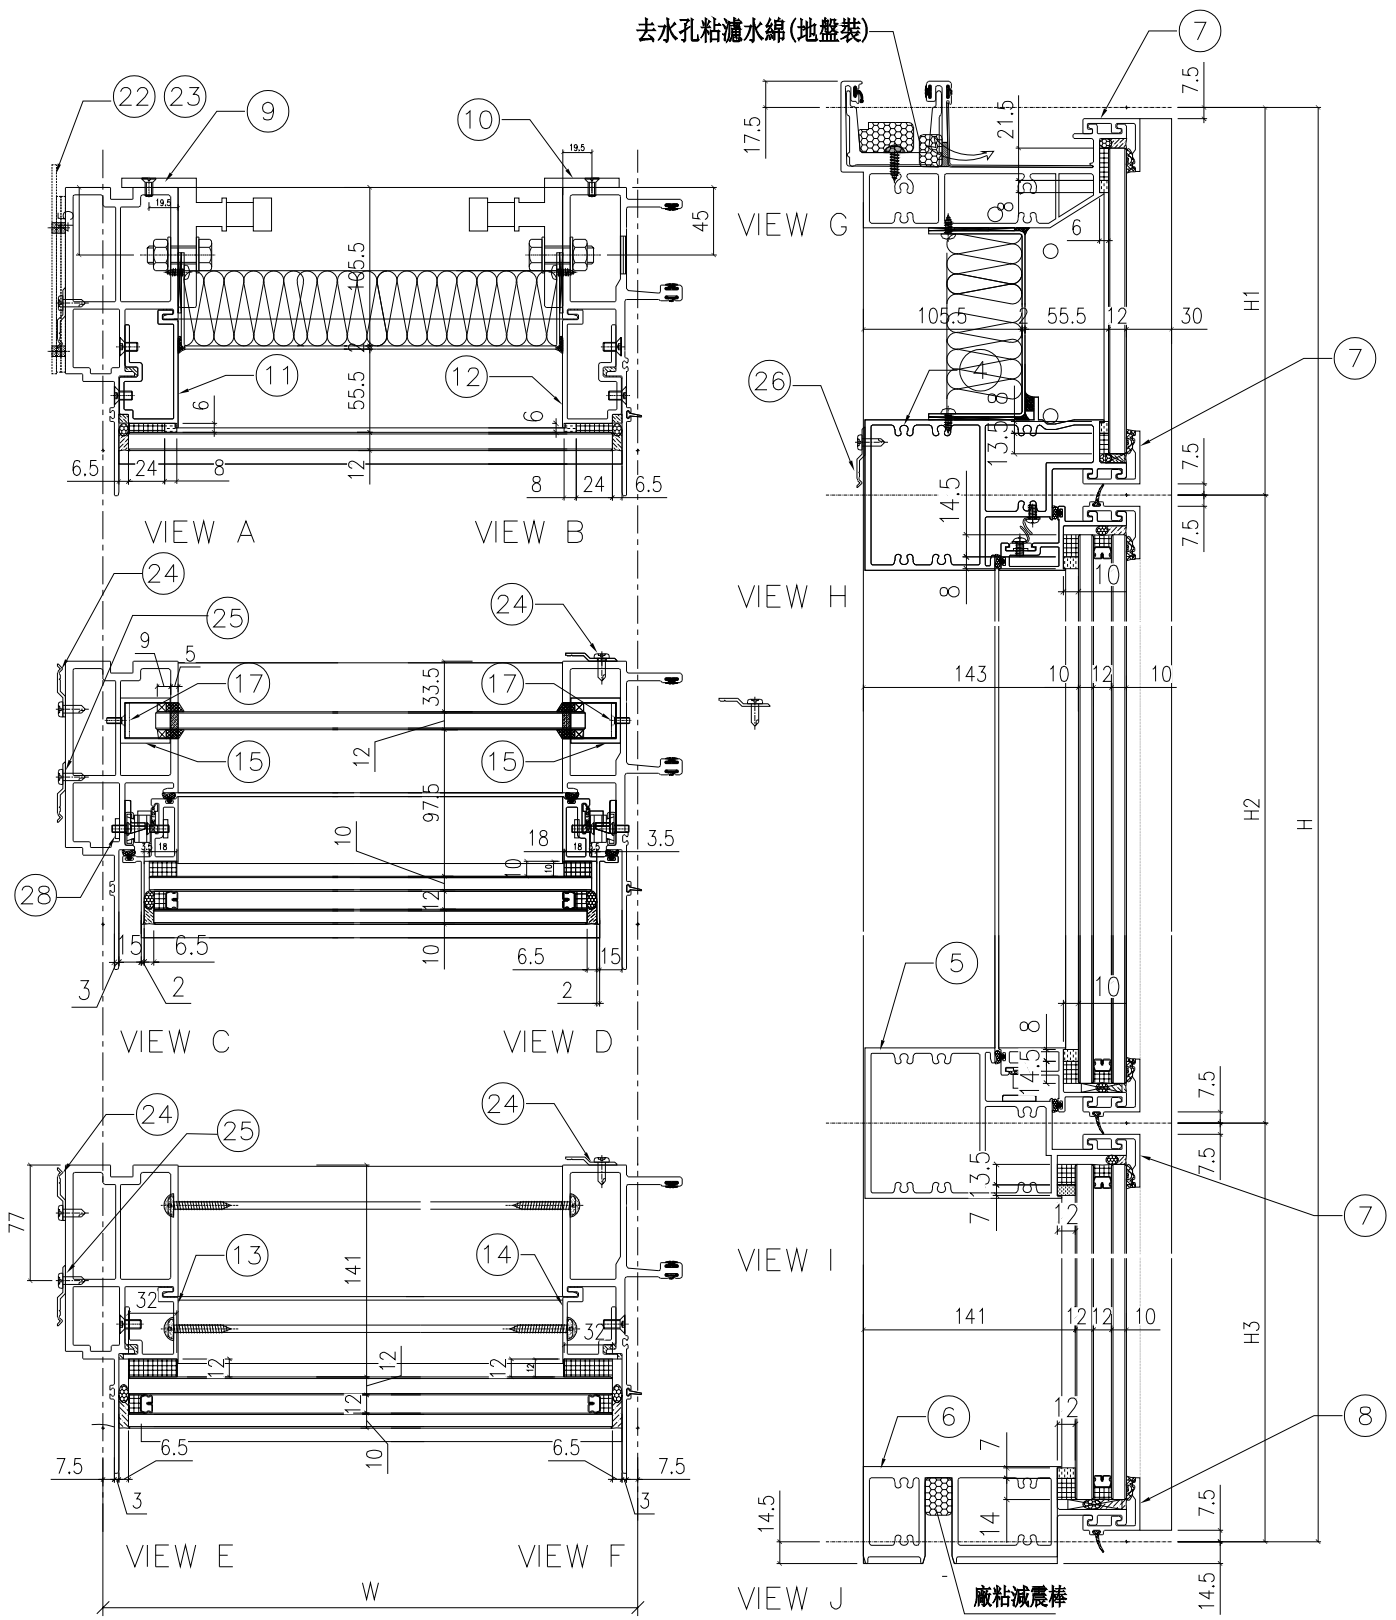

名稱	單元組裝圖	制圖	付吉寧	2022.04.05	修改	A		
材料		復核	謝永林	2022.04.14	日期	2022.05.14		
顏色	JMQ213457(三塗)	批准	胡哥		圖號	CW-PTBG19b(1)		

EG-DWG3

美特鋁質 有限公司
MIDI Aluminium Fabricator Ltd.

使用位置
J853-SD-CW-4602

組裝圖見: CW-PTBG19b(1)
大樣圖見: CW-PTBG19b

工程號	J853	地盤	延坪道住宅

雲線處更改扇撐款式，與扇撐加力巴長度

分格W	分格H	分格H1	分格H2	分格H3		
642.5	3400	957.5	1730	712.5		

序號	名稱	加工圖號	數量	長度	備註	模號
1	生邊企	X85976-01bF	1	3407		X85976
2	生公企	X85973-01bZ	1	3407		X85973
3	頂橫	X85982-03R-19	1	660		X85982
4	上梗下生中橫	X85984-03-19	1	619.5		X85984
5	上生下梗中橫	X85985-03-19	1	619.5		X85985
6	底橫	X85981-03-19	1	619.5		X85981
7	扣蓋（頂）	X85989-01-19	3	620.5		X85989
8	扣蓋（底）	X85988-01-19	1	620.5		X85988
9	掛碼	KM-GM01	1	200		X85998
10	掛碼	KM-GM02	1	200		X85998
11	單玻骨	UN-BM2	1	862.5		X85987
12	單玻骨	UN-BM2R	1	862.5		X85987
13	雙玻骨	UN-DM2	1	611.5		X85990
14	雙玻骨	UN-DM2R	1	611.5		X85990
15	玻璃攔河槽	LUC-01	2	317.5		JMFG0828
17	攔河槽鋁角	UN-AG01	2	23		JM1030
22	擋水巴	SS-04	2	112		3mm鋁板
23	擋水巴	SS-05	1	139		3mm鋁板
24	Z字碼	UN-Z02	8	50		
25	Z字碼	UN-Z03-03	1	3240		
26	Z字碼	UN-Z01	2	50		
~~27~~	~~Z字碼~~	~~UN-Z04~~	~~8~~	~~50~~		
28	24″扇撐加力巴	SS-03	1	575.5		

配件清單名稱	顏色	數量	備注
#10x5/8"圓頭鋼牙	A4-70	14	修背板用(300mmC/C)
#14x1-1/2"圓頭鋼牙	A4-70	40	修橫料
M6x12mm平頭機絲	A4-70	12	修企料單玻璃骨
M6x12mm平頭機絲	A4-70	6	修企料雙玻璃骨
M5x12mm平頭機絲	A4-70	4	固定掛碼到企料上
M12x40mm六角螺栓	A4-70	4	企料鋁碼用(配1螺母,1平介,1彈介)
M5x12mm圓頭綱絲	A4-70	0	修套心
3/16x5/8"圓頭機絲	A4-70	8	修扇撐於玉上(5粒/只)
3/16"x1/4"平頭機絲	A4-70	4	修加力巴
3/16x3/8"圓頭機絲	A4-70	10	修扇撐於框上
3/16x3/8"圓頭機絲	A4-70	8	修限位撐
3/16x1/2"圓頭機絲	A4-70	8	用於收扣碼
3/16x1/2"圓頭機絲	A4-70	4	窗占用
3/16x3/8"平頭機絲	A4-70	16	組裝窗玉用

配件清單名稱	顏色	數量	備注
3/16x1/2"平頭機絲	A4-70	24	修夾巴,3粒/支
~~M5x12mm平頭機絲~~	~~A4-70~~	~~8~~	~~修攔河槽及鋁角~~
2021-AA 24"東城產扇撐	304不鏽鋼	2	TH生窗用
~~2031-G(帶鑰匙)10"限位撐~~	~~304不鏽鋼~~	~~2~~	~~TH窗用(2只/窗)~~
東城202-18轉角器	鋅合金	2	TH窗用(2只/窗)
853-CZ1窗占	黑色	2	TH窗1只/玉
853-CZ2窗占	黑色	2	TH窗1只/玉
TC903扣碼	不鏽鋼	2	TH窗2個
837-CWH-K2	不鏽鋼	2	TH窗2個
駿華T004鎖扣(夾巴)	鋅合金	8	TH8個/窗
駿華J047鎖點(13mm高)	304不鏽鋼	8	TH8個/窗
2026-010A(無蓋)	JMQ213457(三塗)	1	TH窗用(1只/窗)
#10x5/8"圓頭鋼牙	A4-70	11	修Z字碼
#10x5/8"圓頭鋼牙	A4-70	22	2只/窗(修Z字碼)

名稱	單元組裝圖	制圖	付吉寧	2022.04.05	修改	A		
材料		復核	謝永林	2022.04.14	日期	2022.05.14		
顏色	JMQ213457(三塗)	批准	胡哥		圖號	CW-PTBG19b(2)		

EG-DWG3

美特鋁質 有限公司
MIDI Aluminium Fabricator Ltd.


圖號	層數	數量	總數	樓層	使用位置
CW-PRMB06	10	1	10	10F-15F,17F-22F	J853-SD-CW-4607

工程號	J853	地盤	延坪道住宅

數據表見: CW-PRMB06(2)

節點圖見: CW-PRMB06(1)

T窗限開300mm

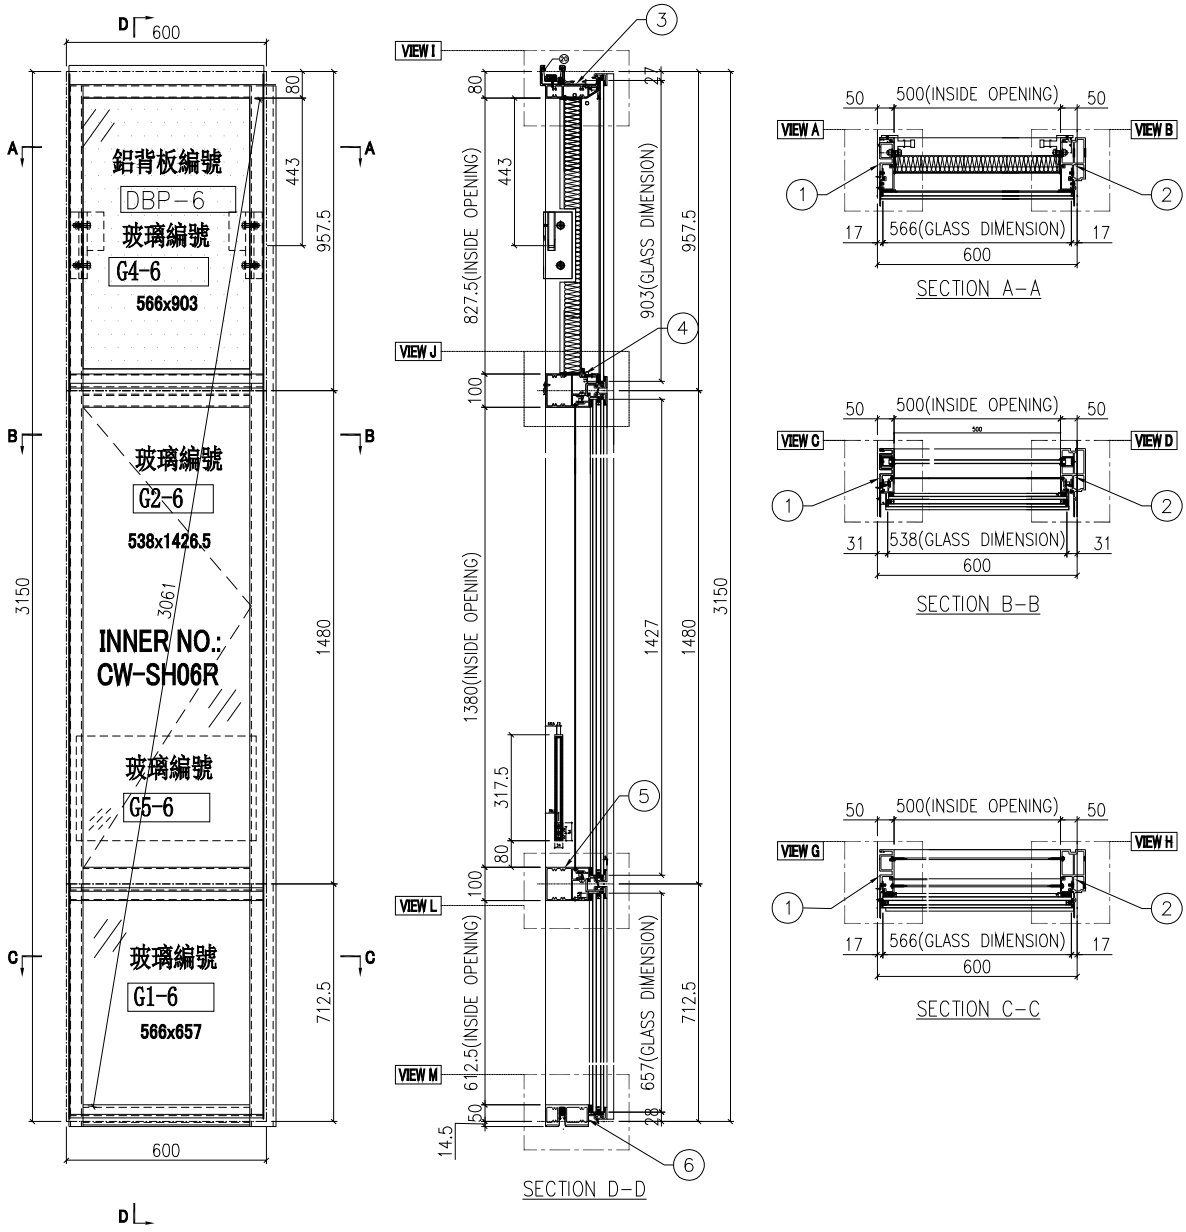


名稱	單元組裝圖	制圖	付吉寧	2022.04.05	修改			
材料		復核	謝永林	2022.04.14	日期			
顏色	JMQ213457(三塗)	批准	胡哥		圖號	CW-PRMB06		

美特鋁質 有限公司
MIDI Aluminium Fabricator Ltd.

使用位置
J853-SD-CW-4607

數據表見: CW-PRMB06(2)
大樣圖見: CW-PRMB06

工程號	J853	地盤	延坪道住宅

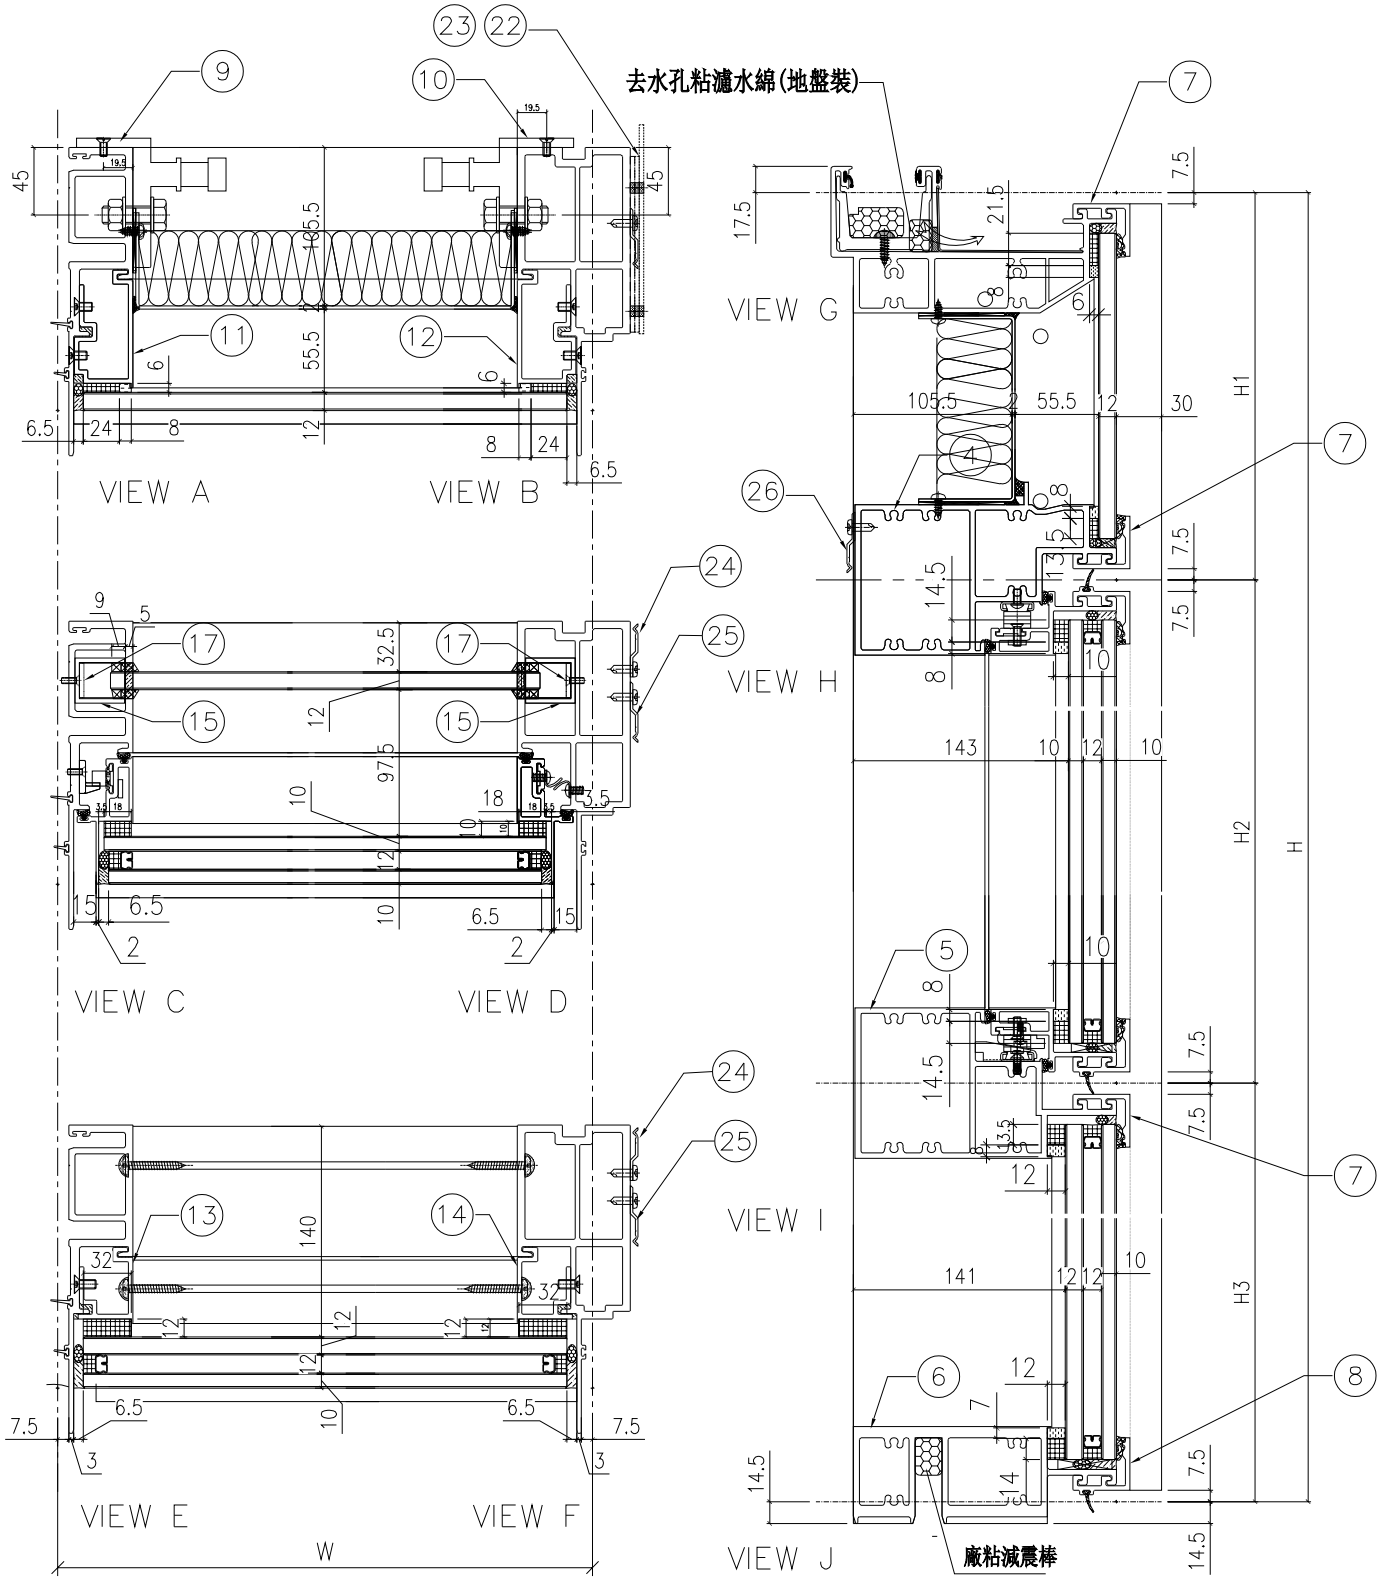

名稱	單元組裝圖	制圖	付吉寧	2022.04.05	修改			
材料		復核	謝永林	2022.04.14	日期			
顏色	JMQ213457(三塗)	批准	胡哥		圖號	CW-PRMB06(1)		

美特鋁質 有限公司
MIDI Aluminium Fabricator Ltd.

使用位置: J853-SD-CW-4607

組裝圖見: CW-PRMB06(1)

大樣圖見: CW-PRMB06

工程號	J853	地盤	延坪道住宅

分格W	分格H	分格H1	分格H2	分格H3		
600.0	3150	957.5	1480	712.5		

序號	名稱	加工圖號	數量	長度	備註	模號
1	生母企	X85974-03	1	3157		X85974
2	生邊企	X85976-02R	1	3157		X85976
3	頂橫	X85982-03L-06	1	617.5		X85982
4	上梗下生中橫	X85984-03R-06	1	577		X85984
5	上生下梗中橫	X85985-03R-06	1	577		X85985
6	底橫	X85981-03-06	1	577		X85981
7	扣蓋（頂）	X85989-01-06	3	578		X85989
8	扣蓋（底）	X85988-01-06	1	578		X85988
9	掛碼	KM-GM01	1	200		X85998
10	掛碼	KM-GM02	1	200		X85998
11	單玻骨	UN-BM2	1	862.5		X85987
12	單玻骨	UN-BM2R	1	862.5		X85987
13	雙玻骨	UN-DM2	1	611.5		X85990
14	雙玻骨	UN-DM2R	1	611.5		X85990
15	玻璃攔河槽	LUC-01	2	317.5		JMFG0828
17	攔河槽鋁角	UN-AG01	2	23		JM1030
22	擋水巴	SS-04	2	112		3mm鋁板
23	擋水巴	SS-05	1	139		3mm鋁板
24	Z字碼	UN-Z02	9	50		
25	Z字碼	UN-Z03-01	1	2990		
26	Z字碼	UN-Z01	2	50		

配件清單名稱	顏色	數量	備注	配件清單名稱	顏色	數量	備注
#10x5/8"圓頭鋼牙	A4-70	16	修背板用(300mmC/C)	3/16x3/8"平頭機絲	A4-70	16	組裝窗玉用
#14x1-1/2"圓頭鋼牙	A4-70	40	修橫料	3/16x1/2"平頭機絲	A4-70	12	修夾巴,3粒/支
M6x12mm平頭機絲	A4-70	12	修企料單玻璃骨	M5x12mm平頭機絲	A4-70	8	修攔河槽及鋁角
M6x12mm平頭機絲	A4-70	6	修企料雙玻璃骨	2022-SH16"東城產扇撐(左)	304不鏽鋼	1	SH生窗用
M5x12mm平頭機絲	A4-70	4	固定掛碼到企料上	2022-SH16"東城產扇撐(右)	304不鏽鋼	1	SH生窗用
M12x40mm六角螺栓	A4-70	4	企料鋁碼用(配1螺母,1平介,1彈介)	853-CZ1窗占	黑色	1	SH窗1只/玉
M5x12mm圓頭綱絲	A4-70	0	修套心	853-CZ2窗占	黑色	1	SH窗1只/玉
3/16x5/8"圓頭機絲	A4-70	10	修扇撐於玉上(5粒/只)	TC903扣碼	不鏽鋼	4	SH窗4個
3/16"x1/4"平頭機絲	A4-70	4	修加力巴	837-CWH-K2	不鏽鋼	4	SH窗4個
3/16x3/8"圓頭機絲	A4-70	10	修扇撐於框上	駿華T004鎖扣(夾巴)	鋅合金	4	SH4個/窗
3/16x1/2"圓頭機絲	A4-70	16	用於收扣碼	駿華J047鎖點(13mm高)	304不鏽鋼	4	SH4個/窗
3/16x1/2"圓頭機絲	A4-70	2	窗占用	2026-010A(無蓋)	JMQ213457(三塗)	1	SH窗用(1只/窗)
#10x5/8"圓頭鋼牙	A4-70	11	修Z字碼	#10x5/8"圓頭鋼牙	A4-70	24	2只/窗(修Z字碼)

名稱	單元組裝圖	制圖	付吉寧	2022.04.05	修改			
材料		復核	謝永林	2022.04.14	日期			
顏色	JMQ213457(三塗)	批准	胡哥		圖號	CW-PRMB06(2)		

EG-DWG3

美特鋁質 有限公司
MIDI Aluminium Fabricator Ltd.


工程號	J853	地盤	延坪道住宅

圖號	層數	數量	總數	樓層	使用位置
CW-PRMB06a	2	1	2	16F,25F	J853-SD-CW-4607

數據表見: CW-PRMB06a(2)

節點圖見: CW-PRMB06a(1)

T窗限開300mm

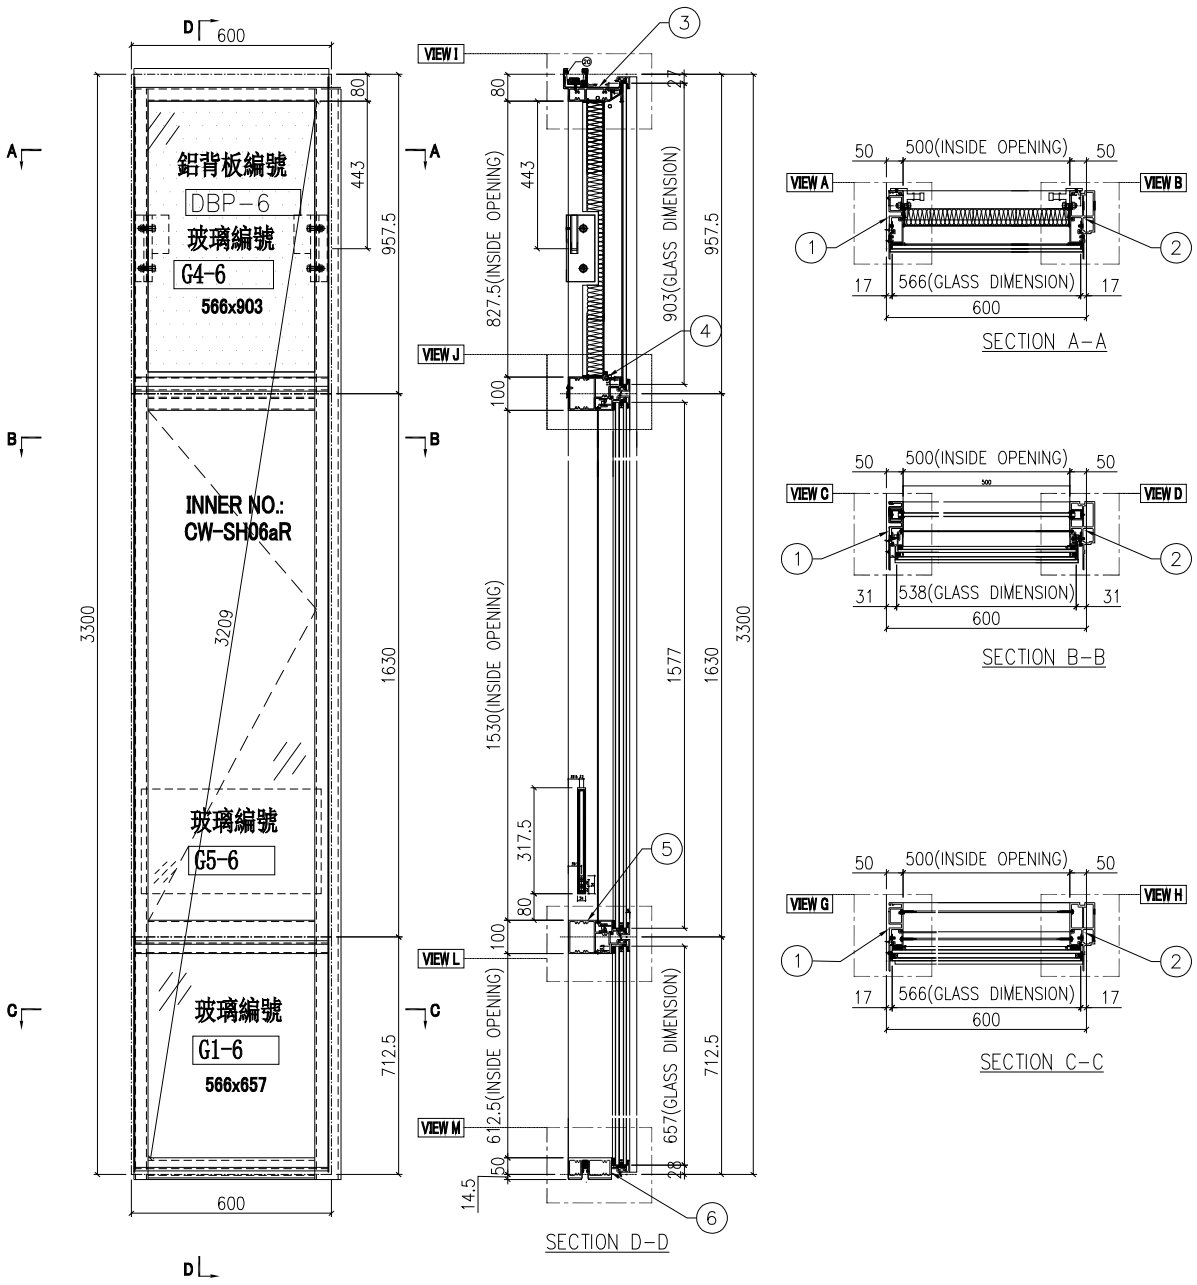


名稱	單元組裝圖	制圖	付吉寧	2022.04.05	修改			
材料		復核	謝永林	2022.04.14	日期			
顏色	JMQ213457(三塗)	批准	胡哥		圖號	CW-PRMB06a		

美特鋁質 有限公司
MIDI Aluminium Fabricator Ltd.

使用位置
J853-SD-CW-4607

數據表見: CW-PRMB06a(2)
大樣圖見: CW-PRMB06a

工程號	J853	地盤	延坪道住宅

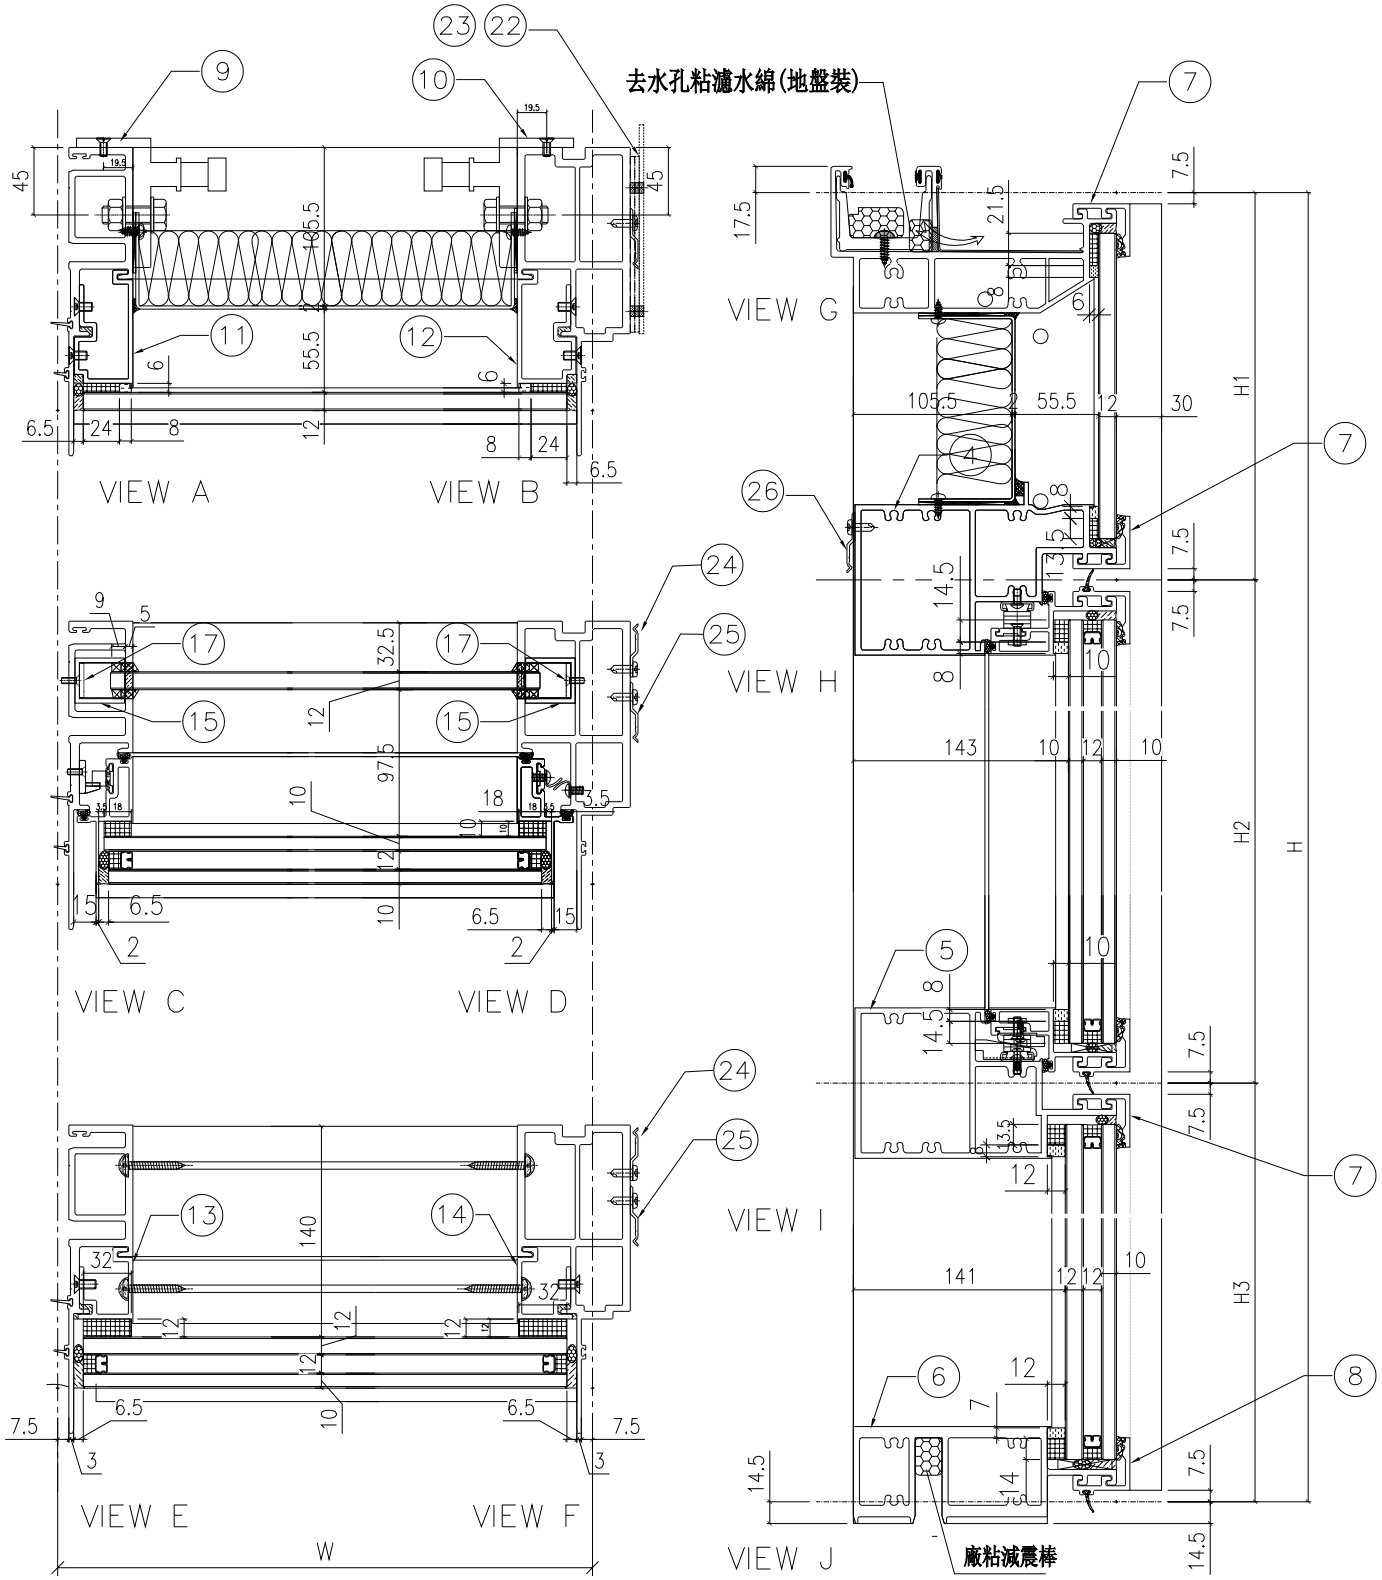

名稱	單元組裝圖	制圖	付吉寧	2022.04.05	修改			
材料		復核	謝永林	2022.04.14	日期			
顏色	JMQ213457(三塗)	批准	胡哥		圖號	CW-PRMB06a(1)		

EG-DWG3

美特鋁質 有限公司
MIDI Aluminium Fabricator Ltd.

使用位置
J853-SD-CW-4607

組裝圖見: CW-PRMB06a(1)
大樣圖見: CW-PRMB06a

工程號	J853	地盤	延坪道住宅

分格W	分格H	分格H1	分格H2	分格H3		
600.0	3300	957.5	1630	712.5		
序號	名稱	加工圖號	數量	長度	備註	模號
1	生母企	X85974-03a	1	3307		X85974
2	生邊企	X85976-02aR	1	3307		X85976
3	頂橫	X85982-03L-06	1	617.5		X85982
4	上梗下生中橫	X85984-03R-06	1	577		X85984
5	上生下梗中橫	X85985-03R-06	1	577		X85985
6	底橫	X85981-03-06	1	577		X85981
7	扣蓋（頂）	X85989-01-06	3	578		X85989
8	扣蓋（底）	X85988-01-06	1	578		X85988
9	掛碼	KM-GM01	1	200		X85998
10	掛碼	KM-GM02	1	200		X85998
11	單玻骨	UN-BM2	1	862.5		X85987
12	單玻骨	UN-BM2R	1	862.5		X85987
13	雙玻骨	UN-DM2	1	611.5		X85990
14	雙玻骨	UN-DM2R	1	611.5		X85990
15	玻璃攔河槽	LUC-01	2	317.5		JMFG0828
17	攔河槽鋁角	UN-AG01	2	23		JM1030
22	擋水巴	SS-04	2	112		3mm鋁板
23	擋水巴	SS-05	1	139		3mm鋁板
24	Z字碼	UN-Z02	8	50		
25	Z字碼	UN-Z03-02	1	3140		
26	Z字碼	UN-Z01	2	50		

配件清單名稱	顏色	數量	備注	配件清單名稱	顏色	數量	備注
#10x5/8"圓頭鋼牙	A4-70	16	修背板用(300mmC/C)	3/16x1/2"平頭機絲	A4-70	12	修夾巴,3粒/支
#14x1-1/2"圓頭鋼牙	A4-70	40	修橫料	M5x12mm平頭機絲	A4-70	8	修攔河槽及鋁角
M6x12mm平頭機絲	A4-70	12	修企料單玻璃骨	2022-SH16"東城產扇撐(左)	304不鏽鋼	1	SH生窗用
M6x12mm平頭機絲	A4-70	6	修企料雙玻璃骨	2022-SH16"東城產扇撐(右)	304不鏽鋼	1	SH生窗用
M5x12mm平頭機絲	A4-70	4	固定掛碼到企料上	853-CZ1窗占	黑色	1	SH窗1只/玉
M12x40mm六角螺栓	A4-70	4	企料鋁碼用(配1螺母,1平介,1彈介)	853-CZ2窗占	黑色	1	SH窗1只/玉
M5x12mm圓頭綱絲	A4-70	0	修套心	TC903扣碼	不鏽鋼	4	SH窗4個
3/16x5/8"圓頭機絲	A4-70	10	修扇撐於玉上(5粒/只)	837-CWH-K2	不鏽鋼	4	SH窗4個
3/16"x1/4"平頭機絲	A4-70	4	修加力巴	駿華T004鎖扣(夾巴)	鋅合金	4	SH4個/窗
3/16x3/8"圓頭機絲	A4-70	10	修扇撐於框上	駿華J047鎖點(13mm高)	304不鏽鋼	4	SH4個/窗
3/16x1/2"圓頭機絲	A4-70	16	用於收扣碼	2026-010A(無蓋)	JMQ213457(三塗)	1	SH窗用(1只/窗)
3/16x1/2"圓頭機絲	A4-70	2	窗占用	#10x5/8"圓頭鋼牙	A4-70	20	2粒/個(修Z字碼)
3/16x3/8"平頭機絲	A4-70	16	組裝窗玉用	#10x5/8"圓頭鋼牙	A4-70	11	修Z字碼

名稱	單元組裝圖	制圖	付吉寧	2022.04.05	修改			
材料		復核	謝永林	2022.04.14	日期			
顏色	JMQ213457(三塗)	批准	胡哥		圖號	CW-PRMB06a(2)		

EG-DWG3

美特鋁質 有限公司
MIDI Aluminium Fabricator Ltd.


工程號	J853	地盤	延坪道住宅


數據表見: CW-PRMB06b(2)


節點圖見: CW-PRMB06b(1)


T窗限開300mm


圖號	層數	數量	總數	樓層	使用位置
CW-PRMB06b	1	1	1	23F	J853-SD-CW-4607

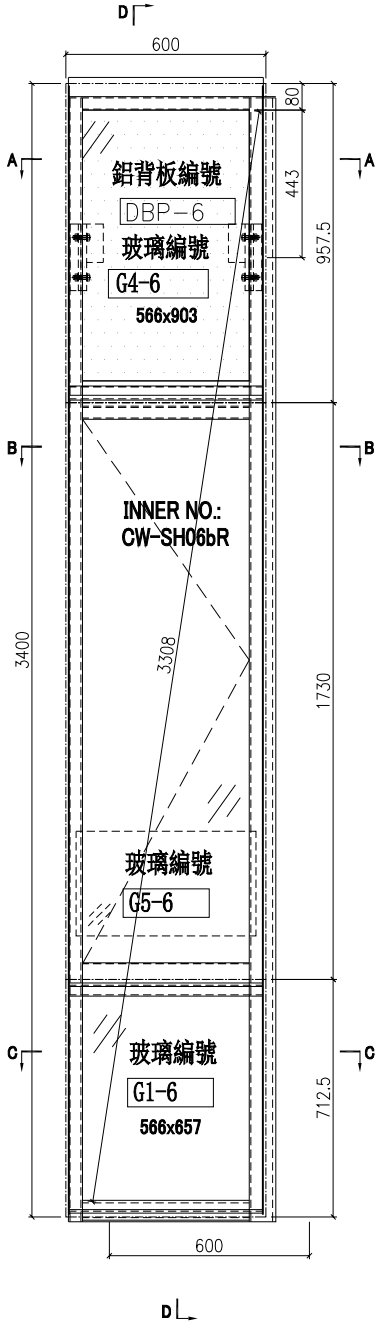

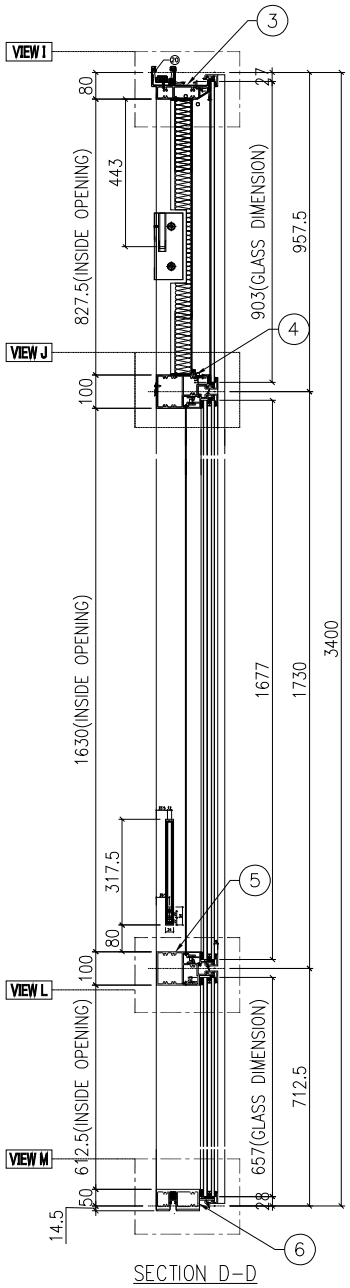

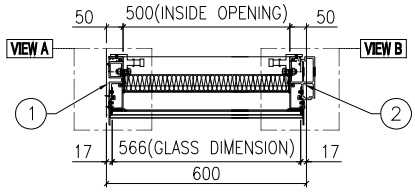

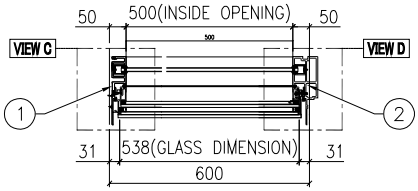


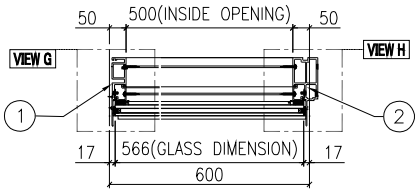

名稱	單元組裝圖	制圖	付吉寧	2022.04.05	修改			
材料		復核	謝永林	2022.04.14	日期			
顏色	JMQ213457(三塗)	批准	胡哥		圖號	CW-PRMB06b		

LG-DWG3

美特鋁質 有限公司 MIDI Aluminium Fabricator Ltd.				使用位置	數據表見: CW-PTMB06b(2)
				J853-SD-CW-4607	大樣圖見: CW-PTMB06b
工程號	J853	地盤	延坪道住宅		

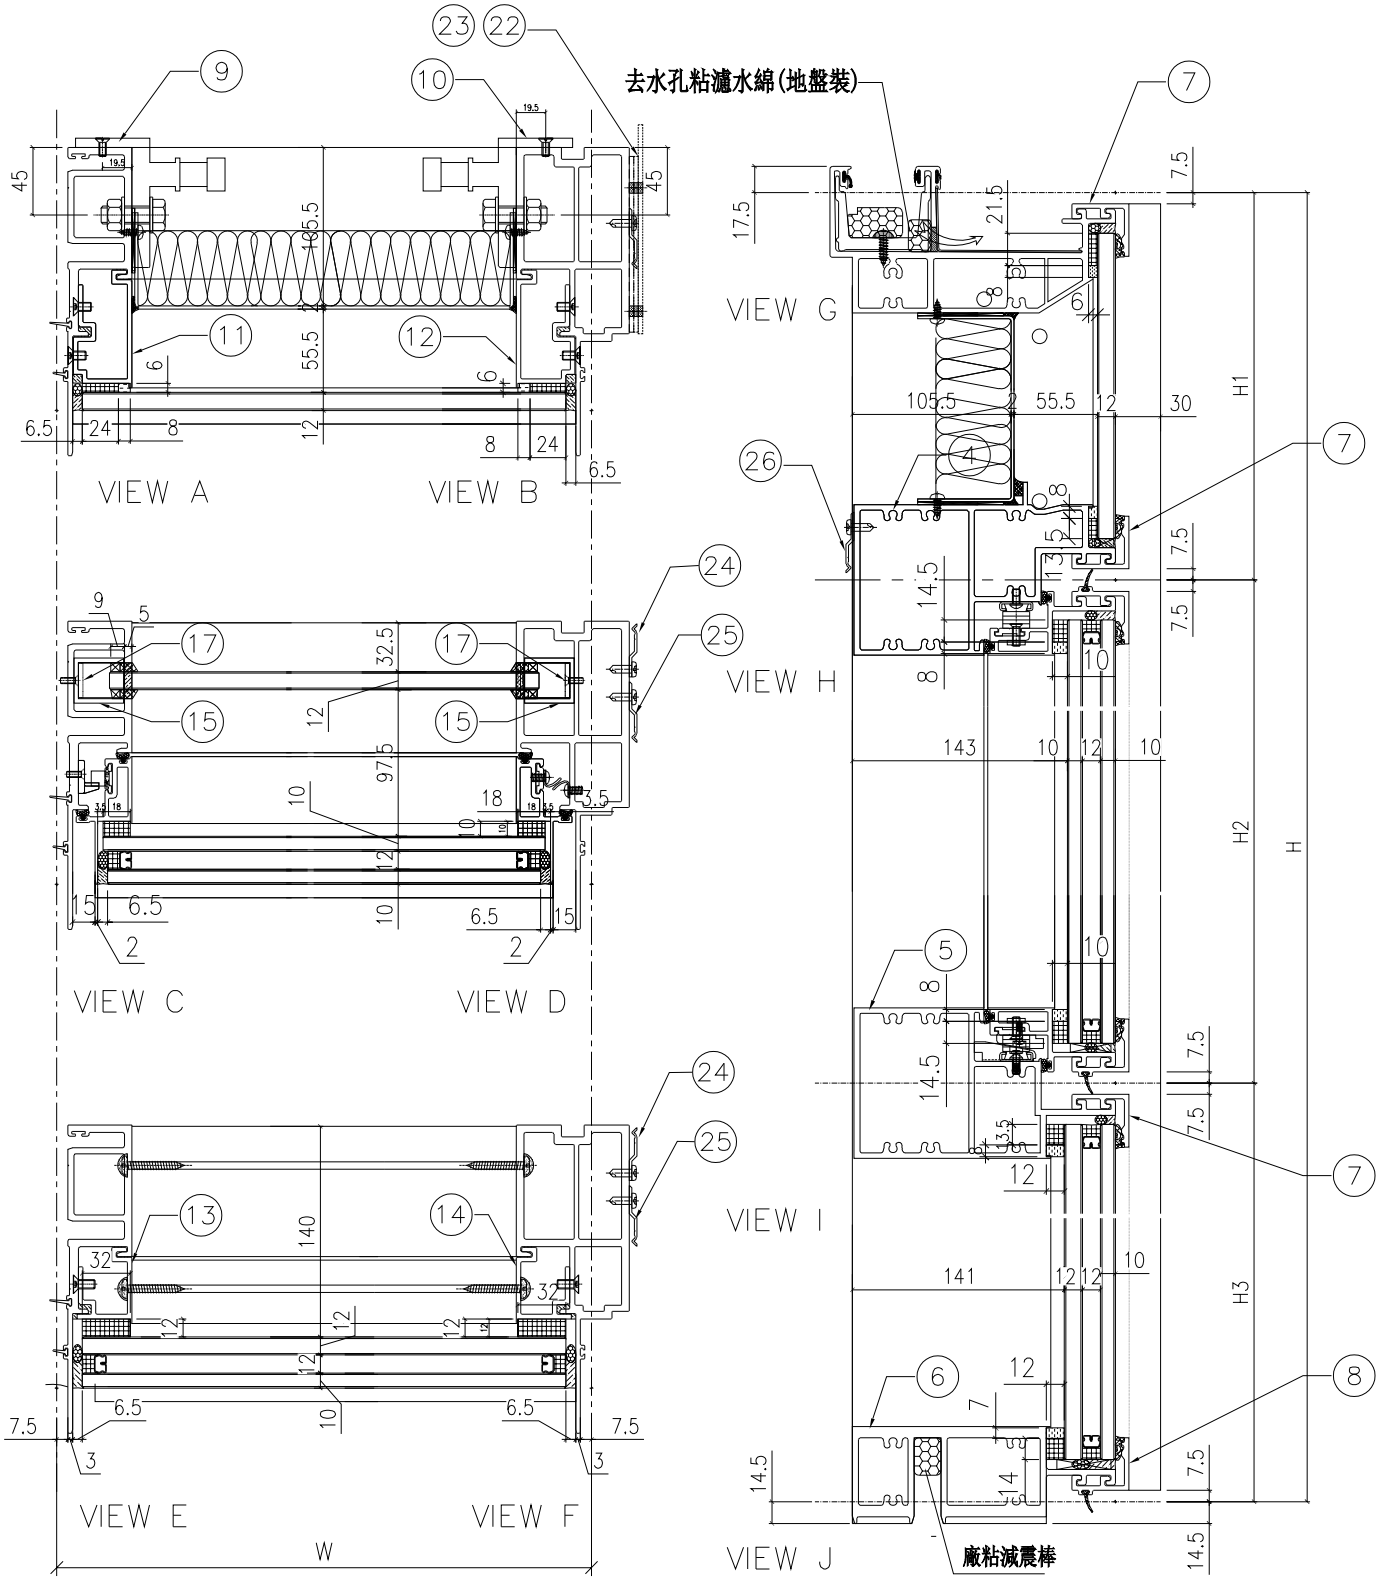

名稱	單元組裝圖	制圖	付吉寧	2022.04.05	修改			
材料		復核	謝永林	2022.04.14	日期			
顏色	JMQ213457(三塗)	批准	胡哥		圖號	CW-PTMB06b(1)		

EG-DWG3

美特鋁質 有限公司
MIDI Aluminium Fabricator Ltd.

使用位置
J853-SD-CW-4607

組裝圖見: CW-PTMB06b(1)
大樣圖見: CW-PTMB06b

工程號	J853	地盤	延坪道住宅

分格W	分格H	分格H1	分格H2	分格H3		
600.0	3400	957.5	1730	712.5		
序號	名稱	加工圖號	數量	長度	備註	模號
1	生母企	X85974-03b	1	3407		X85974
2	生邊企	X85976-02bR	1	3407		X85976
3	頂橫	X85982-03L-06	1	617.5		X85982
4	上梗下生中橫	X85984-03R-06	1	577		X85984
5	上生下梗中橫	X85985-03R-06	1	577		X85985
6	底橫	X85981-03-06	1	577		X85981
7	扣蓋（頂）	X85989-01-06	3	578		X85989
8	扣蓋（底）	X85988-01-06	1	578		X85988
9	掛碼	KM-GM01	1	200		X85998
10	掛碼	KM-GM02	1	200		X85998
11	單玻骨	UN-BM2	1	862.5		X85987
12	單玻骨	UN-BM2R	1	862.5		X85987
13	雙玻骨	UN-DM2	1	611.5		X85990
14	雙玻骨	UN-DM2R	1	611.5		X85990
15	玻璃攔河槽	LUC-01	2	317.5		JMFG0828
17	攔河槽鋁角	UN-AG01	2	23		JM1030
22	擋水巴	SS-04	2	112		3mm鋁板
23	擋水巴	SS-05	1	139		3mm鋁板
24	Z字碼	UN-Z02	8	50		
25	Z字碼	UN-Z03-03	1	3240		
26	Z字碼	UN-Z01	2	50		

配件清單名稱	顏色	數量	備注
#10x5/8"圓頭鋼牙	A4-70	16	修背板用(300mmC/C)
#14x1-1/2"圓頭鋼牙	A4-70	40	修橫料
M6x12mm平頭機絲	A4-70	12	修企料單玻璃骨
M6x12mm平頭機絲	A4-70	6	修企料雙玻璃骨
M5x12mm平頭機絲	A4-70	4	固定掛碼到企料上
M12x40mm六角螺栓	A4-70	4	企料鋁碼用(配1螺母,1平介,1彈介)
M5x12mm圓頭綱絲	A4-70	0	修套心
3/16x5/8"圓頭機絲	A4-70	10	修扇撐於玉上(5粒/只)
3/16"x1/4"平頭機絲	A4-70	4	修加力巴
3/16x3/8"圓頭機絲	A4-70	10	修扇撐於框上
3/16x1/2"圓頭機絲	A4-70	16	用於收扣碼
3/16x1/2"圓頭機絲	A4-70	2	窗占用
3/16x3/8"平頭機絲	A4-70	16	組裝窗玉用

配件清單名稱	顏色	數量	備注
3/16x1/2"平頭機絲	A4-70	12	修夾巴,3粒/支
M5x12mm平頭機絲	A4-70	8	修攔河槽及鋁角
2022-SH16"東城產扇撐(左)	304不鏽鋼	1	SH生窗用
2022-SH16"東城產扇撐(右)	304不鏽鋼	1	SH生窗用
853-CZ1窗占	黑色	1	SH窗1只/玉
853-CZ2窗占	黑色	1	SH窗1只/玉
TC903扣碼	不鏽鋼	4	SH窗4個
837-CWH-K2	不鏽鋼	4	SH窗4個
駿華T004鎖扣(夾巴)	鋅合金	4	SH4個/窗
駿華J047鎖點(13mm高)	304不鏽鋼	4	SH4個/窗
2026-010A(無蓋)	JMQ213457(二塗)	1	SH窗用(1只/窗)
#10x5/8"圓頭鋼牙	A4-70	20	2粒/個(修Z字碼)
#10x5/8"圓頭鋼牙	A4-70	11	修Z字碼

名稱	單元組裝圖	制圖	付吉寧	2022.04.05	修改			
材料		復核	謝永林	2022.04.14	日期			
顏色	JMQ213457(三塗)	批准	胡哥		圖號	CW-PTMB06b(2)		

EG-DWG3

美特鋁質 有限公司
MIDI Aluminium Fabricator Ltd.

工程號	J853	地盤	延坪道住宅


圖號	層數	數量	總數	樓層	使用位置
CW-PTMB10	14	1	14	6F-15F,17F-22F	J853-SD-CW-4601


更改扇撐款式，與扇撐加力巴長度


數據表見: CW-PTMB10(2)


節點圖見: CW-PTMB10(1)


T窗限開300mm

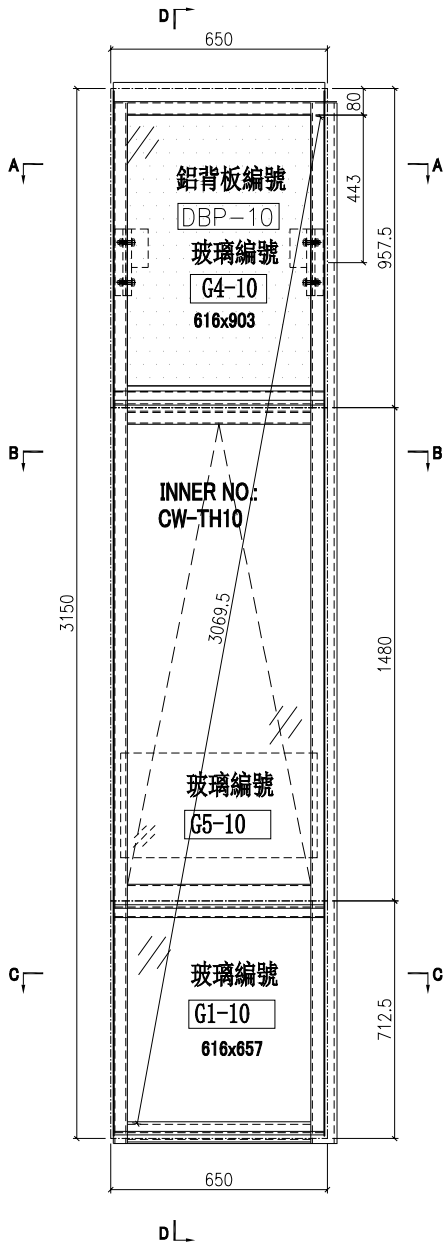

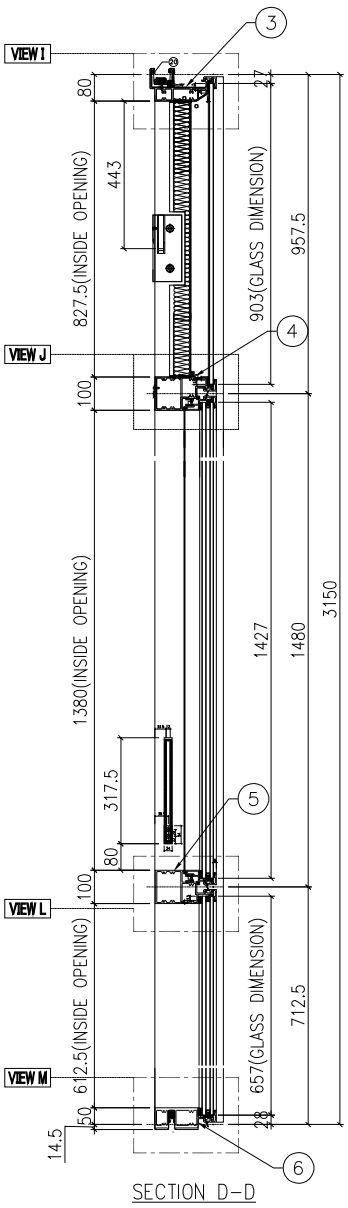

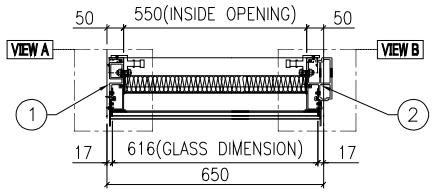

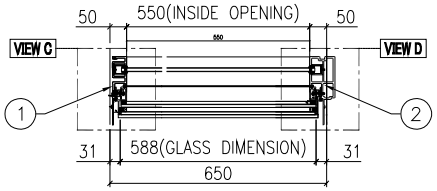

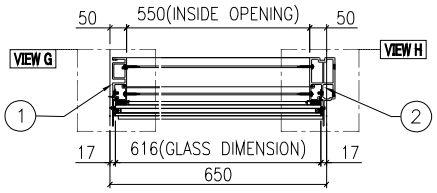

名稱	單元組裝圖	制圖	付吉寧	2022.04.05	修改	A		
材料		復核	謝永林	2022.04.14	日期	2022.05.14		
顏色	JMQ213457(三塗)	批准	胡哥		圖號	CW-PTMB10		

EG-DWG3


美特鋁質 有限公司
MIDI Aluminium Fabricator Ltd.

使用位置
J853-SD-CW-4601

數據表見: CW-PTMB10(2)

大樣圖見: CW-PTMB10

工程號	J853	地盤	延坪道住宅

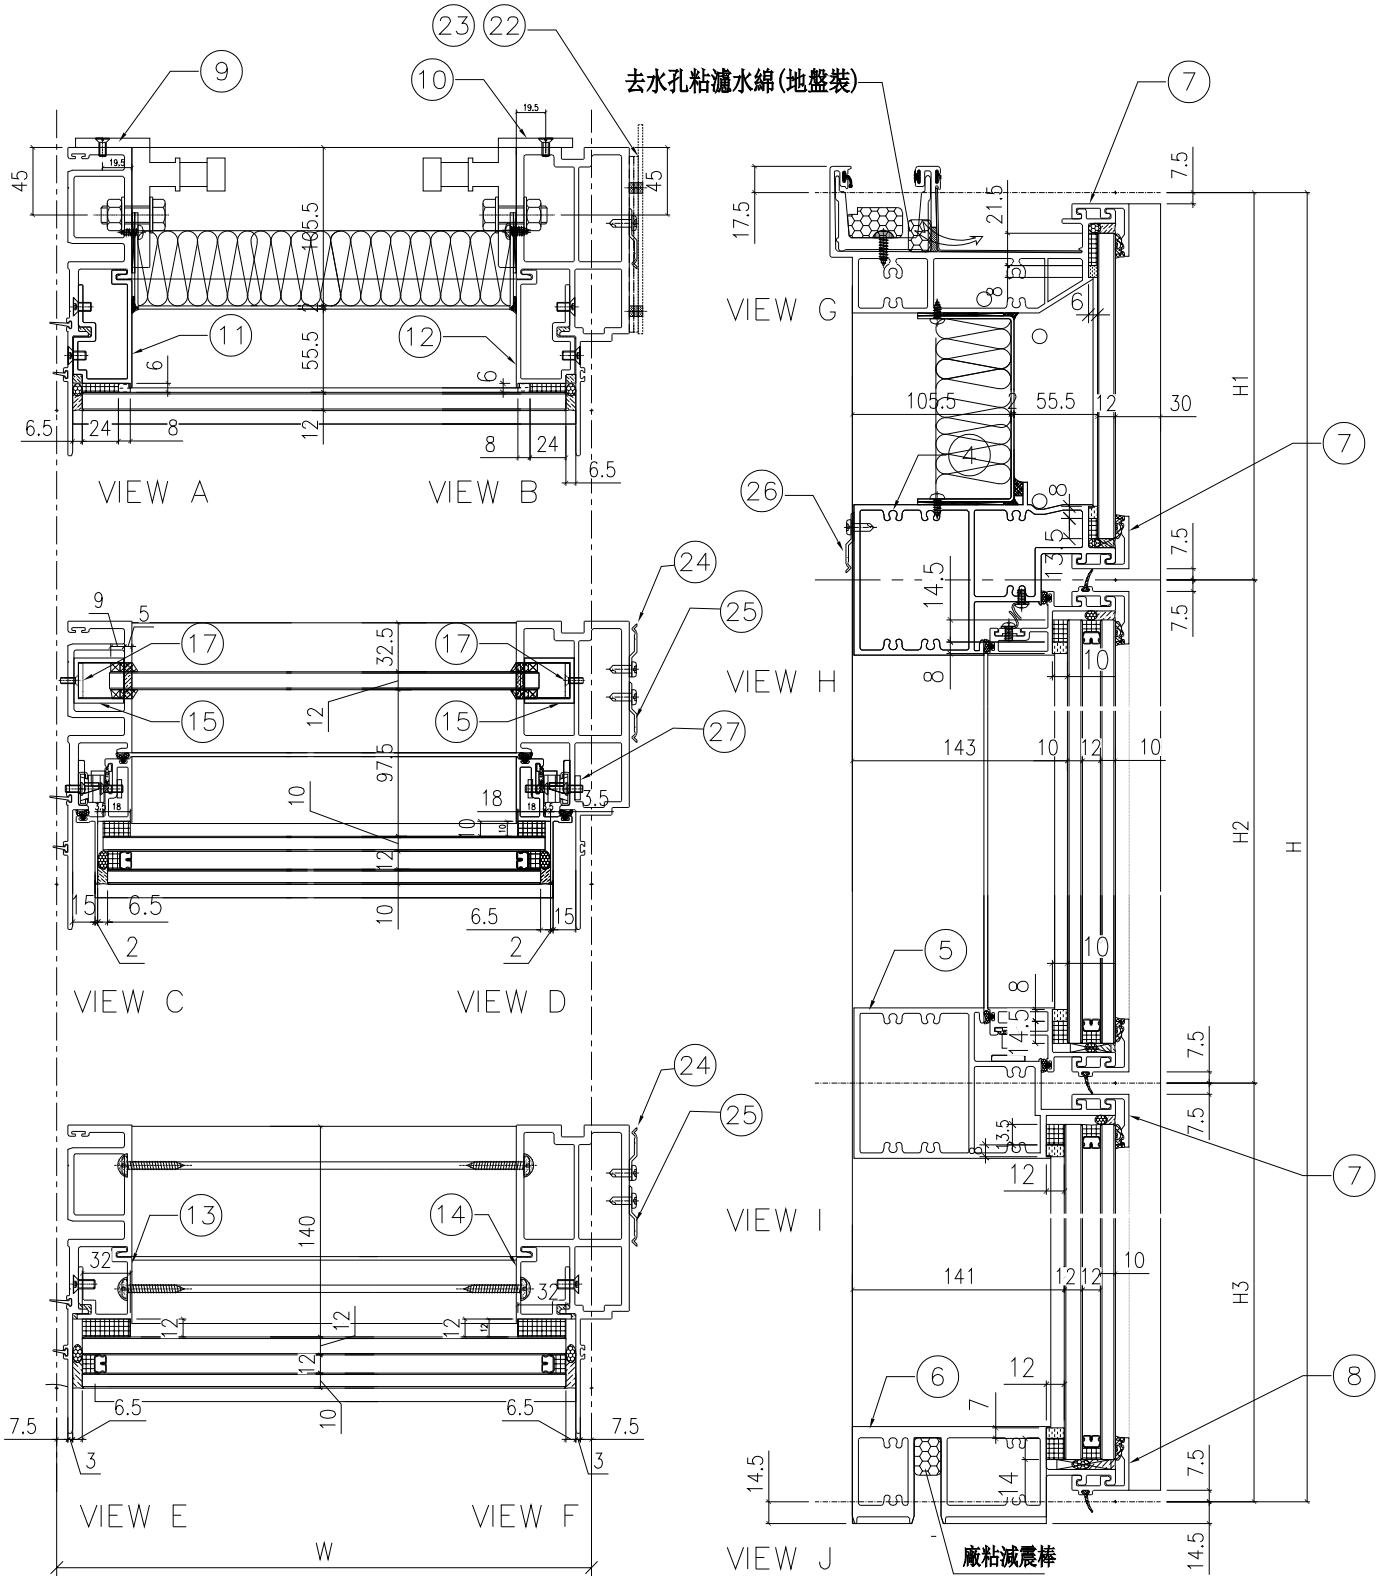

名稱	單元組裝圖	制圖	付吉寧	2022.04.05	修改	A		
材料		復核	謝永林	2022.04.14	日期	2022.05.14		
顏色	JMQ213457(三塗)	批准	胡哥		圖號	CW-PTMB10(1)		

LG-DWG3

美特鋁質 有限公司
MIDI Aluminium Fabricator Ltd.

工程號	J853	地盤	延坪道住宅

使用位置
J853-SD-CW-4601

組裝圖見: CW-PTMB10(1)
大樣圖見: CW-PTMB10

雲線處更改扇撐款式，與扇撐加力巴長度

分格W	分格H	分格H1	分格H2	分格H3			
650.0	3150	957.5	1480	712.5			
序號	名稱	加工圖號	數量	長度	備註	模號	
1	生母企	X85974-01	1	3157		X85974	
2	生邊企	X85976-01R	1	3157		X85976	
3	頂橫	X85982-03L-10	1	667.5		X85982	
4	上梗下生中橫	X85984-03-10	1	627		X85984	
5	上生下梗中橫	X85985-03-10	1	627		X85985	
6	底橫	X85981-03-10	1	627		X85981	
7	扣蓋（頂）	X85989-01-10	3	628		X85989	
8	扣蓋（底）	X85988-01-10	1	628		X85988	
9	掛碼	KM-GM01	1	200		X85998	
10	掛碼	KM-GM02	1	200		X85998	
11	單玻骨	UN-BM2	1	862.5		X85987	
12	單玻骨	UN-BM2R	1	862.5		X85987	
13	雙玻骨	UN-DM2	1	611.5		X85990	
14	雙玻骨	UN-DM2R	1	611.5		X85990	
15	玻璃攔河槽	LUC-01	2	317.5		JMFG0828	
17	攔河槽鋁角	UN-AG01	2	23		JM1030	
22	擋水巴	SS-04	2	112		3mm鋁板	
23	擋水巴	SS-05	1	139		3mm鋁板	
24	Z字碼	UN-Z02	9	50			
25	Z字碼	UN-Z03-01	1	2990			
26	Z字碼	UN-Z01	2	50			
27	24″扇撐加力巴	SS-03	1	575.5			

配件清單名稱	顏色	數量	備注	配件清單名稱	顏色	數量	備注
#10x5/8"圓頭鋼牙	A4-70	14	修背板用(300mmC/C)	3/16x1/2"平頭機絲	A4-70	24	修夾巴,3粒/支
#14x1-1/2"圓頭鋼牙	A4-70	40	修橫料	M5x12mm平頭機絲	A4-70	8	修攔河槽及鋁角
M6x12mm平頭機絲	A4-70	12	修企料單玻璃骨	2021-AA 24"東城產扇撐	304不鏽鋼	2	TH生窗用
M6x12mm平頭機絲	A4-70	6	修企料雙玻璃骨	2031-G(帶鑰匙)10"限位撐	304不鏽鋼	2	TH窗用(2只/窗)
M5x12mm平頭機絲	A4-70	4	固定掛碼到企料上	東城202-18轉角器	鋅合金	2	TH窗用(2只/窗)
M12x40mm六角螺栓	A4-70	4	企料鋁碼用(配1螺母,1平介,1彈介)	853-CZ1窗占	黑色	2	TH窗1只/玉
M5x12mm圓頭綱絲	A4-70	0	修套心	853-CZ2窗占	黑色	2	TH窗1只/玉
3/16x5/8"圓頭機絲	A4-70	8	修扇撐於玉上(5粒/只)	TC903扣碼	不鏽鋼	2	TH窗2個
3/16"x1/4"平頭機絲	A4-70	4	修加力巴	837-CWH-K2	不鏽鋼	2	TH窗2個
3/16x3/8"圓頭機絲	A4-70	10	修扇撐於框上	駿華T004鎖扣(夾巴)	鋅合金	8	TH8個/窗
3/16x3/8"圓頭機絲	A4-70	8	修限位撐	駿華J047鎖點(13mm高)	304不鏽鋼	8	TH8個/窗
3/16x1/2"圓頭機絲	A4-70	8	用於收扣碼	2026-010A(無蓋)	JMQ213457(三塗)	1	TH窗用(1只/窗)
3/16x1/2"圓頭機絲	A4-70	4	窗占用	#10x5/8"圓頭鋼牙	A4-70	11	修Z字碼
3/16x3/8"平頭機絲	A4-70	16	組裝窗玉用	#10x5/8"圓頭鋼牙	A4-70	22	2只/窗(修Z字碼)

名稱	單元組裝圖	制圖	付吉寧	2022.04.05	修改	A		
材料		復核	謝永林	2022.04.14	日期	2022.05.14		
顏色	JMQ213457(三塗)	批准	胡哥		圖號	CW-PTMB10(2)		

EG-DWG3

美特鋁質 有限公司
MIDI Aluminium Fabricator Ltd.

圖號	層數	數量	總數	樓層	使用位置
CW-PTMB10a	3	1	3	5F,16F,25F	J853-SD-CW-4601


工程號	J853	地盤	延坪道住宅


更改扇撐款式，與扇撐加力巴長度

數據表見: CW-PTMB10a(2)


節點圖見: CW-PTMB10a(1)

T窗限開300mm

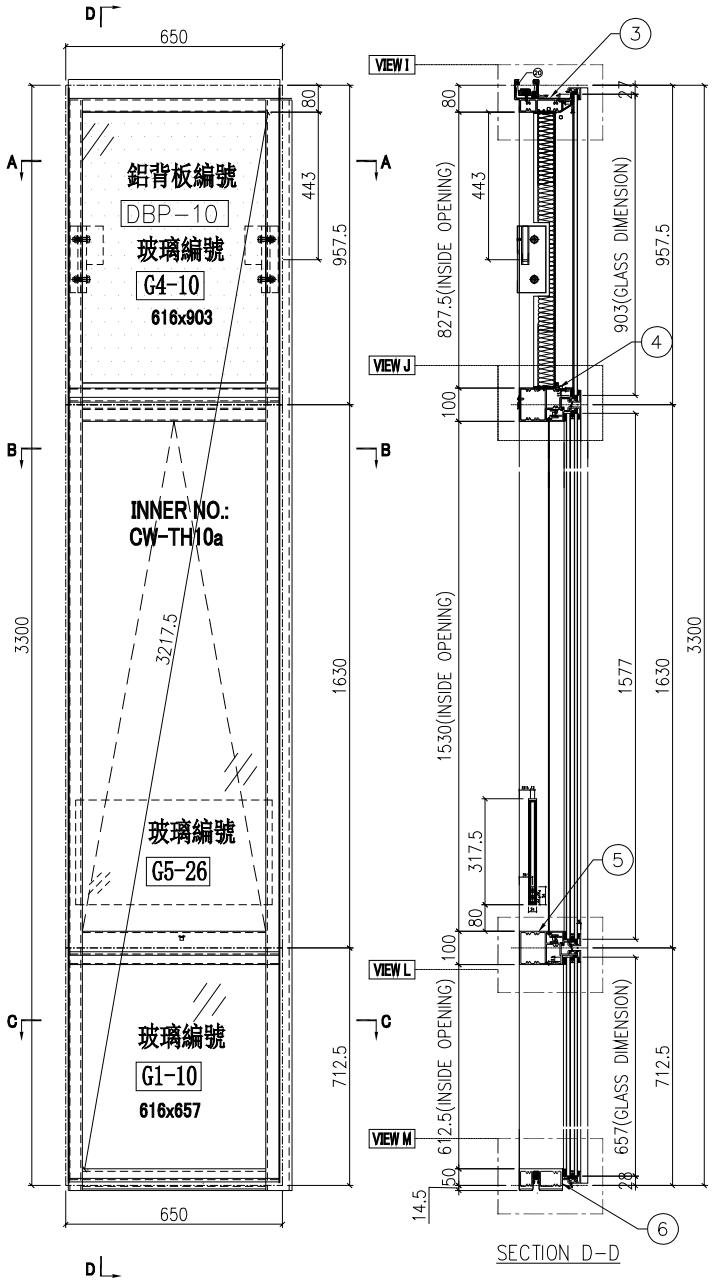


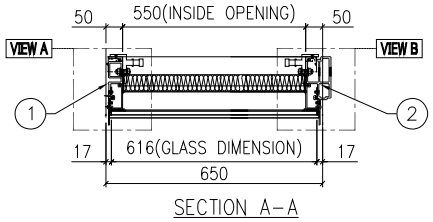

SECTION A-A

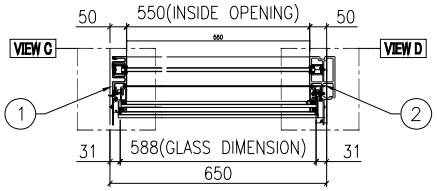

SECTION B-B

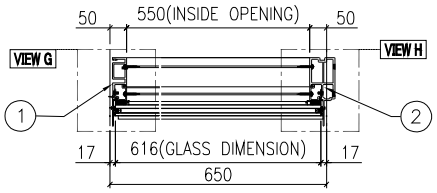

SECTION C-C

名稱	單元組裝圖	制圖	付吉寧	2022.04.05	修改	A		
材料		復核	謝永林	2022.04.14	日期	2022.05.14		
顏色	JMQ213457(三塗)	批准	胡哥		圖號	CW-PTMB10a		

EG-DWG3


美特鋁質 有限公司
MIDI Aluminium Fabricator Ltd.

使用位置
J853-SD-CW-4601

數據表見: CW-PTMB10a(2)

大樣圖見: CW-PTMB10a

工程號	J853	地盤	延坪道住宅

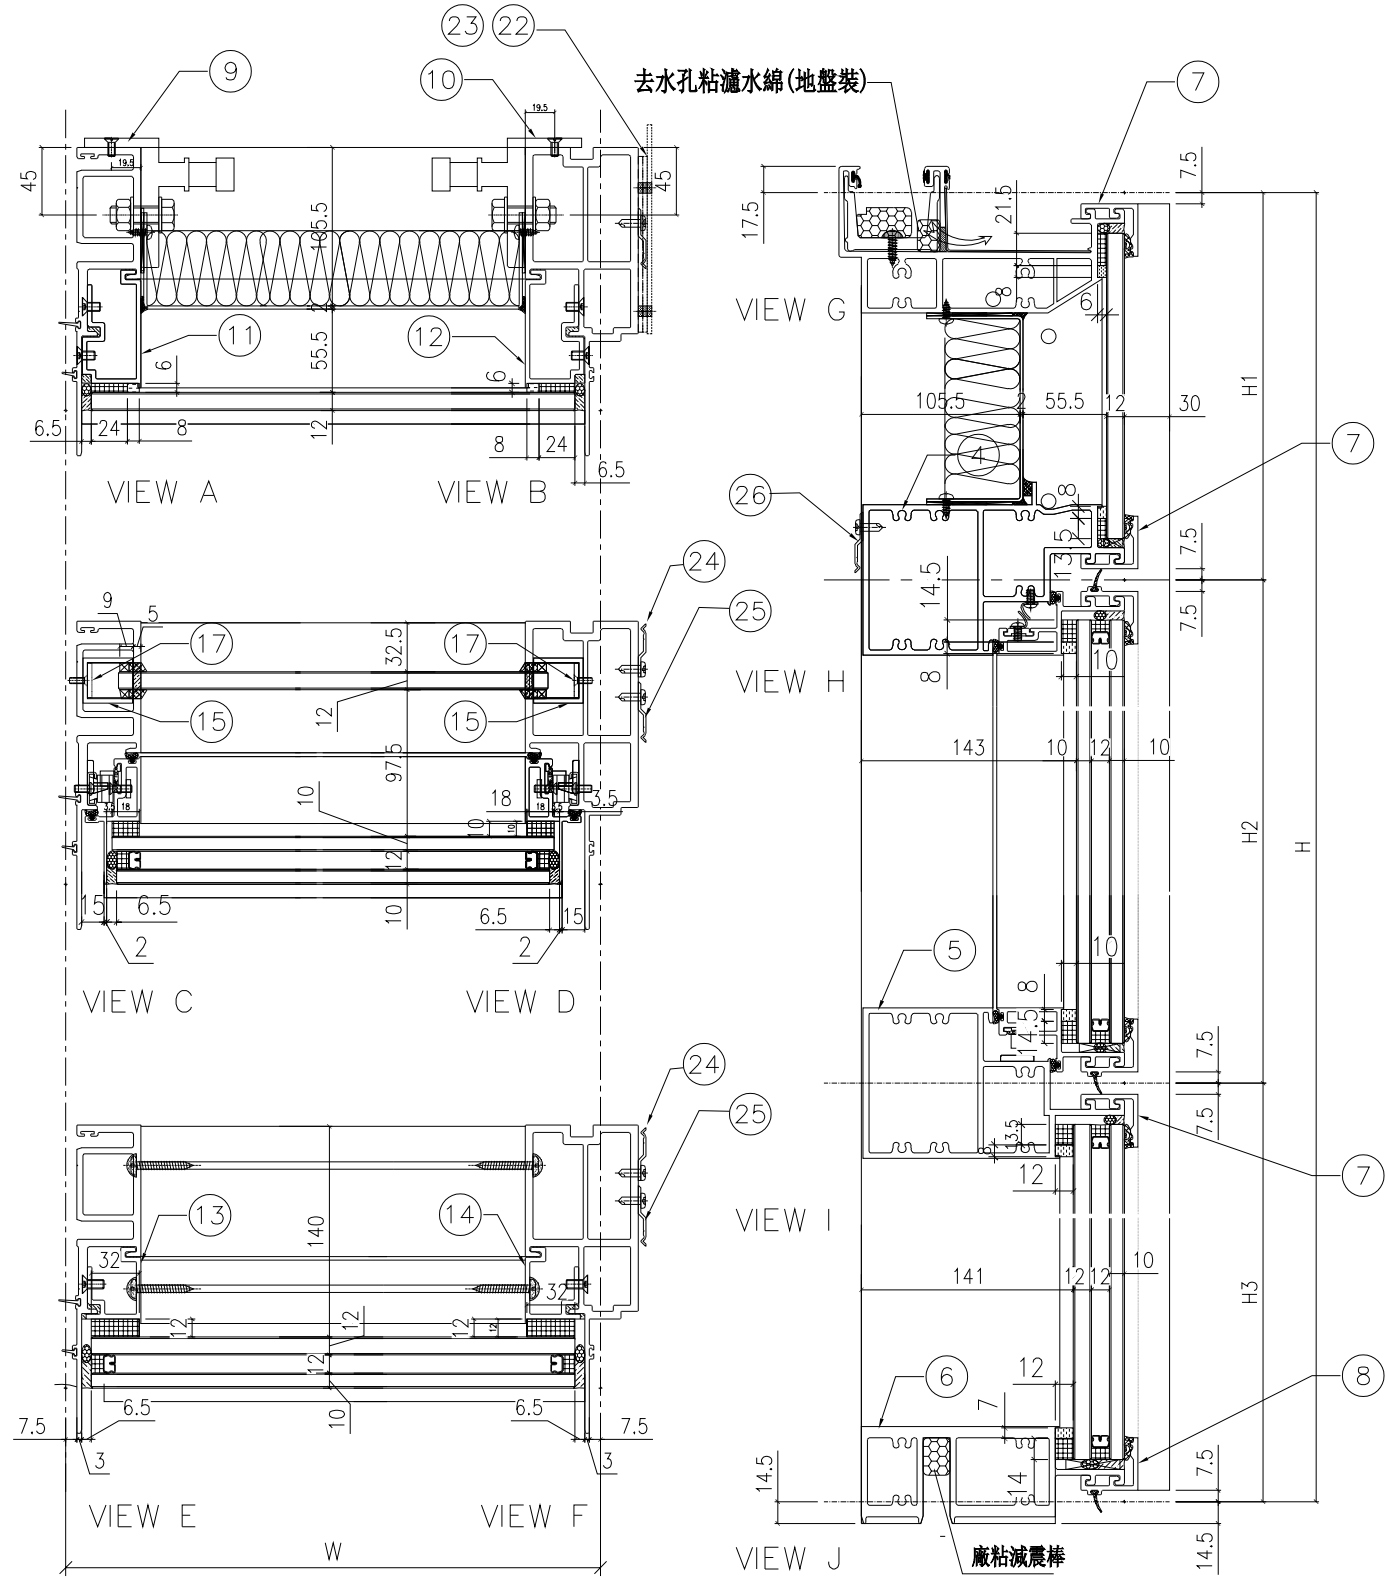

名稱	單元組裝圖	制圖	付吉寧	2022.04.05	修改	A		
材料		復核	謝永林	2022.04.14	日期	2022.05.14		
顏色	JMQ213457(三塗)	批准	胡哥		圖號	CW-PTMB10a(1)		

EG-DWG3

美特鋁質 有限公司
MIDI Aluminium Fabricator Ltd.

工程號	J853	地盤	延坪道住宅

使用位置: J853-SD-CW-4601

組裝圖見: CW-PTMB10a(1)

大樣圖見: CW-PTMB10a

雲線處更改扇撐款式，與扇撐加力巴長度

分格W	分格H	分格H1	分格H2	分格H3		
650.0	3300	957.5	1630	712.5		

序號	名稱	加工圖號	數量	長度	備註	模號
1	生母企	X85974-01a	1	3307		X85974
2	生邊企	X85976-01aR	1	3307		X85976
3	頂橫	X85982-03L-10	1	667.5		X85982
4	上梗下生中橫	X85984-03-10	1	627		X85984
5	上生下梗中橫	X85985-03-10	1	627		X85985
6	底橫	X85981-03-10	1	627		X85981
7	扣蓋（頂）	X85989-01-10	3	628		X85989
8	扣蓋（底）	X85988-01-10	1	628		X85988
9	掛碼	KM-GM01	1	200		X85998
10	掛碼	KM-GM02	1	200		X85998
11	單玻骨	UN-BM2	1	862.5		X85987
12	單玻骨	UN-BM2R	1	862.5		X85987
13	雙玻骨	UN-DM2	1	611.5		X85990
14	雙玻骨	UN-DM2R	1	611.5		X85990
15	玻璃攔河槽	LUC-01	2	317.5		JMFG0828
17	攔河槽鋁角	UN-AG01	2	23		JM1030
22	擋水巴	SS-04	2	112		3mm鋁板
23	擋水巴	SS-05	1	139		3mm鋁板
24	Z字碼	UN-Z02	8	50		
25	Z字碼	UN-Z03-01	1	3140		
26	Z字碼	UN-Z01	2	50		
27	24″扇撐加力巴	SS-03	1	575.5		

配件清單名稱	顏色	數量	備注	配件清單名稱	顏色	數量	備注
#10x5/8"圓頭鋼牙	A4-70	14	修背板用(300mmC/C)	3/16x1/2"平頭機絲	A4-70	24	修夾巴,3粒/支
#14x1-1/2"圓頭鋼牙	A4-70	40	修橫料	M5x12mm平頭機絲	A4-70	8	修攔河槽及鋁角
M6x12mm平頭機絲	A4-70	12	修企料單玻璃骨	2021-AA 24"東城產扇撐	304不鏽鋼	2	TH生窗用
M6x12mm平頭機絲	A4-70	6	修企料雙玻璃骨	2031-G(帶鑰匙)10"限位撐	304不鏽鋼	2	TH窗用(2只/窗)
M5x12mm平頭機絲	A4-70	4	固定掛碼到企料上	東城202-18轉角器	鋅合金	2	TH窗用(2只/窗)
M12x40mm六角螺栓	A4-70	4	企料鋁碼用(配1螺母,1平介,1彈介)	853-CZ1窗占	黑色	2	TH窗1只/玉
M5x12mm圓頭綱絲	A4-70	0	修套心	853-CZ2窗占	黑色	2	TH窗1只/玉
3/16x5/8"圓頭機絲	A4-70	8	修扇撐於玉上(5粒/只)	TC903扣碼	不鏽鋼	2	TH窗2個
3/16"x1/4"平頭機絲	A4-70	4	修加力巴	837-CWH-K2	不鏽鋼	2	TH窗2個
3/16x3/8"圓頭機絲	A4-70	10	修扇撐於框上	駿華T004鎖扣(夾巴)	鋅合金	8	TH8個/窗
3/16x3/8"圓頭機絲	A4-70	8	修限位撐	駿華J047鎖點(13mm高)	304不鏽鋼	8	TH8個/窗
3/16x1/2"圓頭機絲	A4-70	8	用於收扣碼	2026-010A(無蓋)	JMQ213457(三塗)	1	TH窗用(1只/窗)
3/16x1/2"圓頭機絲	A4-70	4	窗占用	#10x5/8"圓頭鋼牙	A4-70	11	修Z字碼
3/16x3/8"平頭機絲	A4-70	16	組裝窗玉用	#10x5/8"圓頭鋼牙	A4-70	22	2只/窗(修Z字碼)

名稱	單元組裝圖	制圖	付吉寧	2022.04.05	修改	A		
材料		復核	謝永林	2022.04.14	日期	2022.05.14		
顏色	JMQ213457(三塗)	批准	胡哥		圖號	CW-PTMB10a(2)		

EG-DWG3

美特鋁質 有限公司
MIDI Aluminium Fabricator Ltd.

圖號	層數	數量	總數	樓層	使用位置
CW-PTMB10b	1	1	1	23F	J853-SD-CW-4601


工程號	J853	地盤	延坪道住宅


更改扇撐款式，與扇撐加力巴長度

數據表見: CW-PTMB10b(2)


節點圖見: CW-PTMB10b(1)

T窗限開300mm

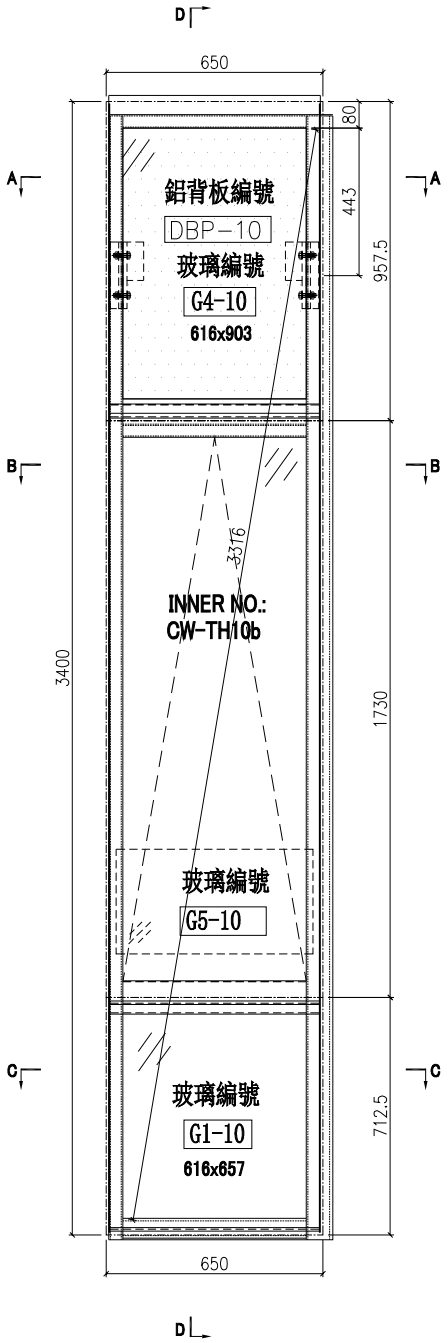


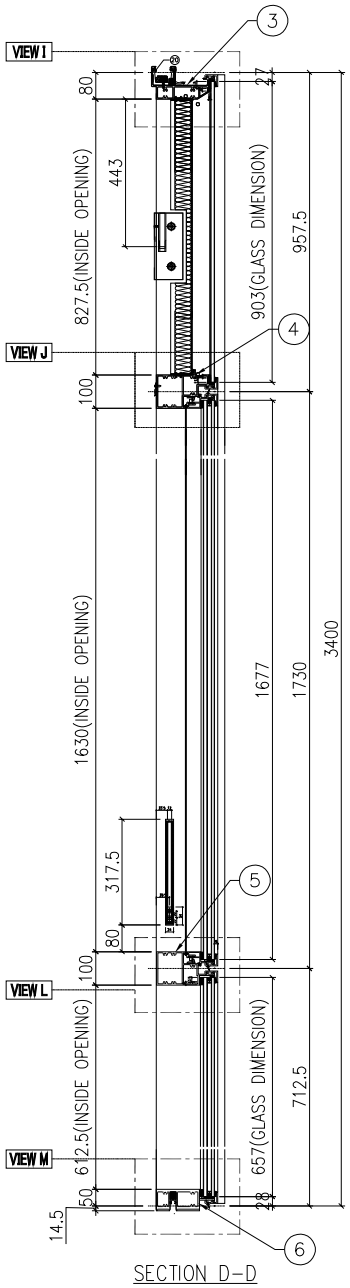


SECTION D-D

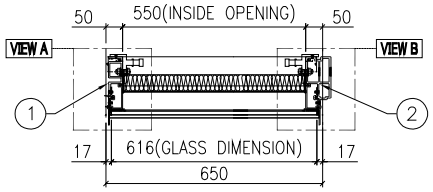

SECTION A-A

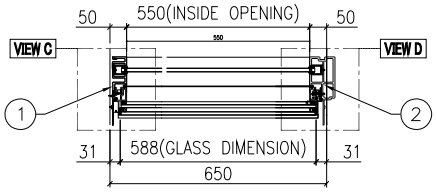

SECTION B-B

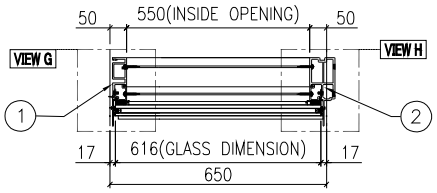

SECTION C-C

名稱	單元組裝圖	制圖	付吉寧	2022.04.05	修改	A		
材料		復核	謝永林	2022.04.14	日期	2022.05.14		
顏色	JMQ213457(三塗)	批准	胡哥		圖號	CW-PTMB10b		


美特鋁質 有限公司
MIDI Aluminium Fabricator Ltd.

工程號	J853	地盤	延坪道住宅

使用位置
J853-SD-CW-4601

數據表見: CW-PTMB10b(2)

大樣圖見: CW-PTMB10b

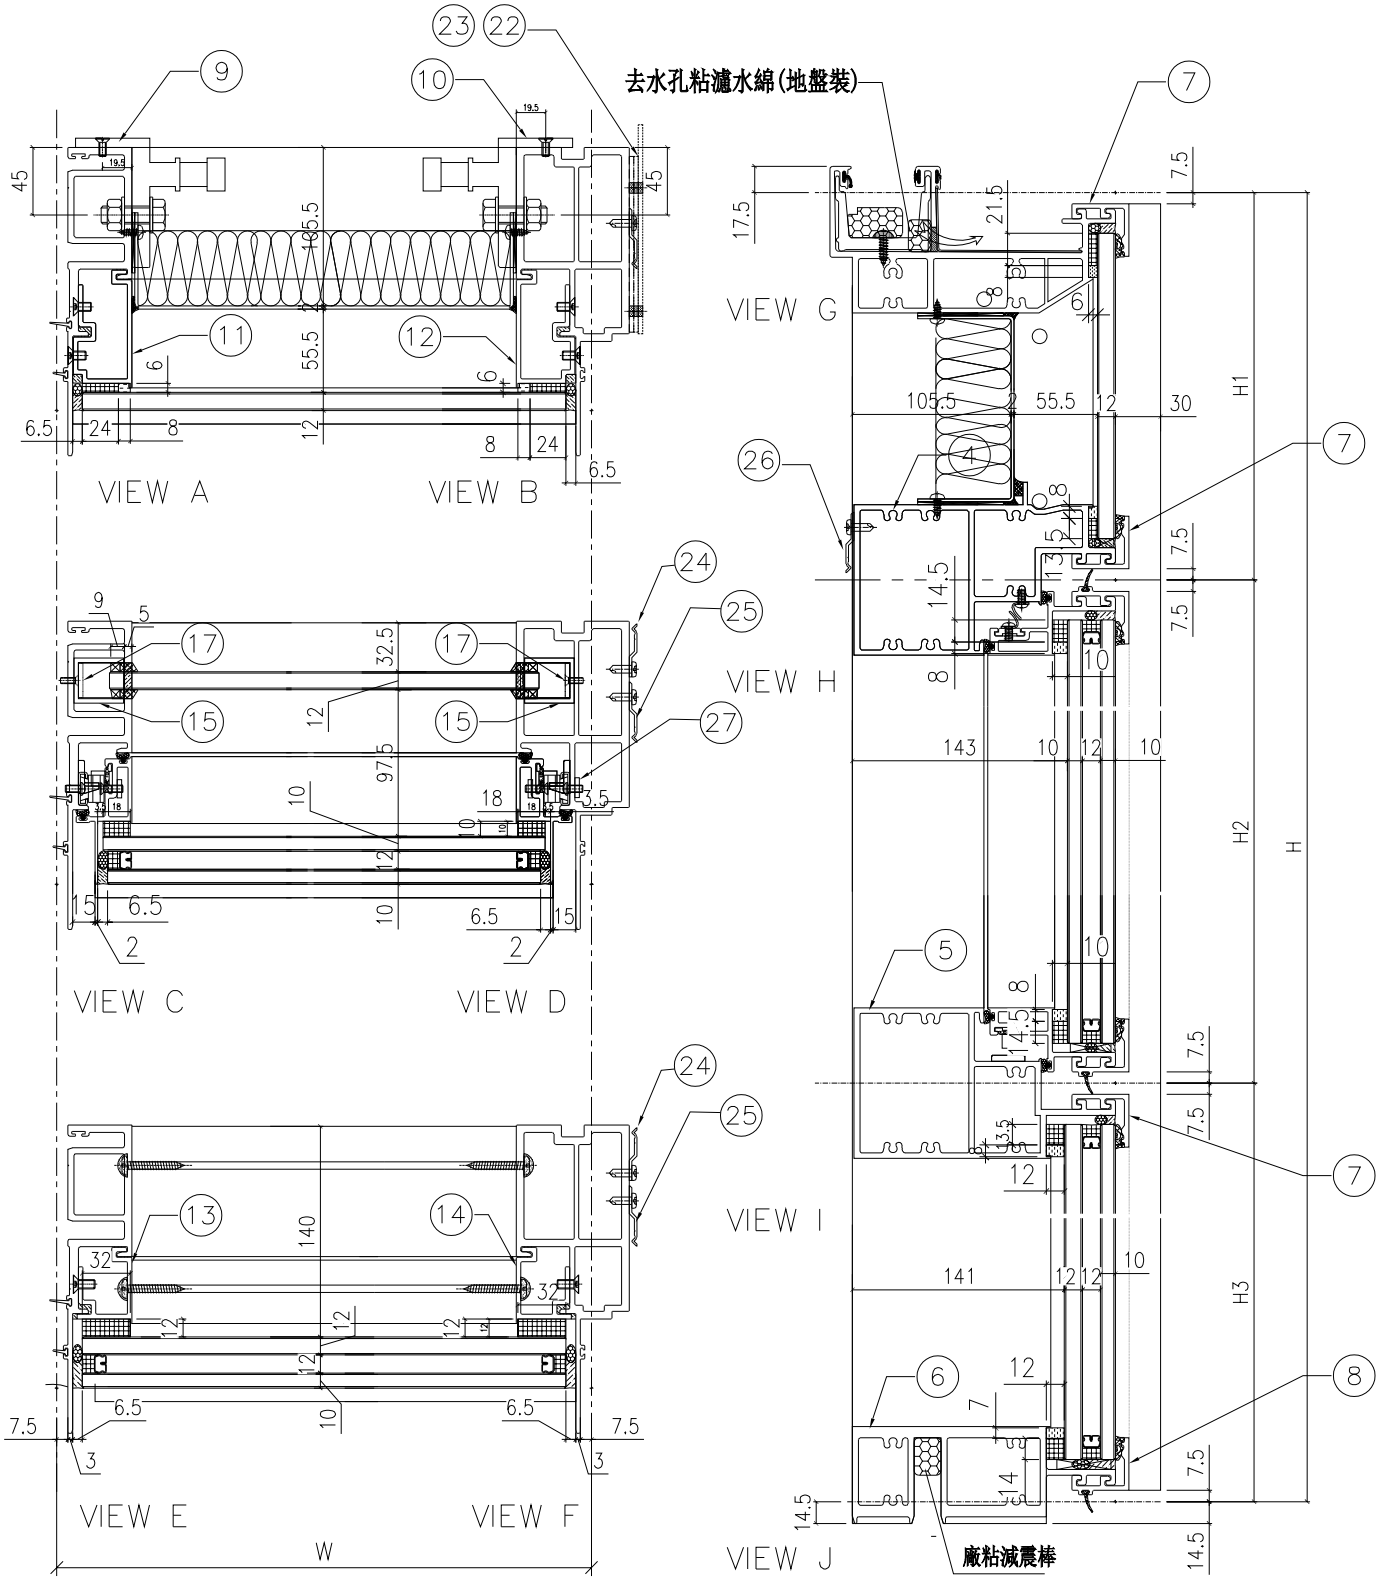

名稱	單元組裝圖	制圖	付吉寧	2022.04.05	修改	A		
材料		復核	謝永林	2022.04.14	日期	2022.05.14		
顏色	JMQ213457(三塗)	批准	胡哥		圖號	CW-PTMB10b(1)		

EG-DWG3

美特鋁質 有限公司
MIDI Aluminium Fabricator Ltd.

工程號	J853	地盤	延坪道住宅

使用位置
J853-SD-CW-4601

組裝圖見: CW-PTMB10b(1)
大樣圖見: CW-PTMB10b

雲線處更改扇撐款式，與扇撐加力巴長度

分格W	分格H	分格H1	分格H2	分格H3		
650.0	3400	957.5	1730	712.5		

序號	名稱	加工圖號	數量	長度	備註	模號
1	生母企	X85974-01b	1	3407		X85974
2	生邊企	X85976-01bR	1	3407		X85976
3	頂橫	X85982-03L-10	1	667.5		X85982
4	上梗下生中橫	X85984-03-10	1	627		X85984
5	上生下梗中橫	X85985-03-10	1	627		X85985
6	底橫	X85981-03-10	1	627		X85981
7	扣蓋（頂）	X85989-01-10	3	628		X85989
8	扣蓋（底）	X85988-01-10	1	628		X85988
9	掛碼	KM-GM01	1	200		X85998
10	掛碼	KM-GM02	1	200		X85998
11	單玻骨	UN-BM2	1	862.5		X85987
12	單玻骨	UN-BM2R	1	862.5		X85987
13	雙玻骨	UN-DM2	1	611.5		X85990
14	雙玻骨	UN-DM2R	1	611.5		X85990
15	玻璃攔河槽	LUC-01	2	317.5		JMFG0828
17	攔河槽鋁角	UN-AG01	2	23		JM1030
22	擋水巴	SS-04	2	112		3mm鋁板
23	擋水巴	SS-05	1	139		3mm鋁板
24	Z字碼	UN-Z02	8	50		
25	Z字碼	UN-Z03-03	1	3240		
26	Z字碼	UN-Z01	2	50		
27	24″扇撐加力巴	SS-03	1	575.5		

配件清單名稱	顏色	數量	備注	配件清單名稱	顏色	數量	備注
#10x5/8"圓頭鋼牙	A4-70	14	修背板用(300mmC/C)	3/16x1/2"平頭機絲	A4-70	24	修夾巴,3粒/支
#14x1-1/2"圓頭鋼牙	A4-70	40	修橫料	M5x12mm平頭機絲	A4-70	8	修攔河槽及鋁角
M6x12mm平頭機絲	A4-70	12	修企料單玻璃骨	2021-AA 24"東城產扇撐	304不鏽鋼	2	TH生窗用
M6x12mm平頭機絲	A4-70	6	修企料雙玻璃骨	2031-G(帶鑰匙)10"限位撐	304不鏽鋼	2	TH窗用(2只/窗)
M5x12mm平頭機絲	A4-70	4	固定掛碼到企料上	東城202-18轉角器	鋅合金	2	TH窗用(2只/窗)
M12x40mm六角螺栓	A4-70	4	企料鋁碼用(配1螺母,1平介,1彈介)	853-CZ1窗占	黑色	2	TH窗1只/玉
M5x12mm圓頭綱絲	A4-70	0	修套心	853-CZ2窗占	黑色	2	TH窗1只/玉
3/16x5/8"圓頭機絲	A4-70	8	修扇撐於玉上(5粒/只)	TC903扣碼	不鏽鋼	2	TH窗2個
3/16"x1/4"平頭機絲	A4-70	4	修加力巴	837-CWH-K2	不鏽鋼	2	TH窗2個
3/16x3/8"圓頭機絲	A4-70	10	修扇撐於框上	駿華T004鎖扣(夾巴)	鋅合金	8	TH8個/窗
3/16x3/8"圓頭機絲	A4-70	8	修限位撐	駿華J047鎖點(13mm高)	304不鏽鋼	8	TH8個/窗
3/16x1/2"圓頭機絲	A4-70	8	用於收扣碼	2026-010A(無蓋)	JMQ213457(三塗)	1	TH窗用(1只/窗)
3/16x1/2"圓頭機絲	A4-70	4	窗占用	#10x5/8"圓頭鋼牙	A4-70	11	修Z字碼
3/16x3/8"平頭機絲	A4-70	16	組裝窗玉用	#10x5/8"圓頭鋼牙	A4-70	22	2只/窗(修Z字碼)

名稱	單元組裝圖	制圖	付吉寧	2022.04.05	修改	A		
材料		復核	謝永林	2022.04.14	日期	2022.05.14		
顏色	JMQ213457(三塗)	批准	胡哥		圖號	CW-PTMB10b(2)		

EG-DWG3

美特鋁質 有限公司
MIDI Aluminium Fabricator Ltd.

工程號	J853	地盤	延坪道住宅


圖號	層數	數量	總數	樓層	使用位置
CW-PTMB19	14	1	14	6F-15F,17F-22F	J853-SD-CW-4602


更改扇撐款式，與扇撐加力巴長度


數據表見: CW-PTMB19(2)


節點圖見: CW-PTMB19(1)


T窗限開300mm

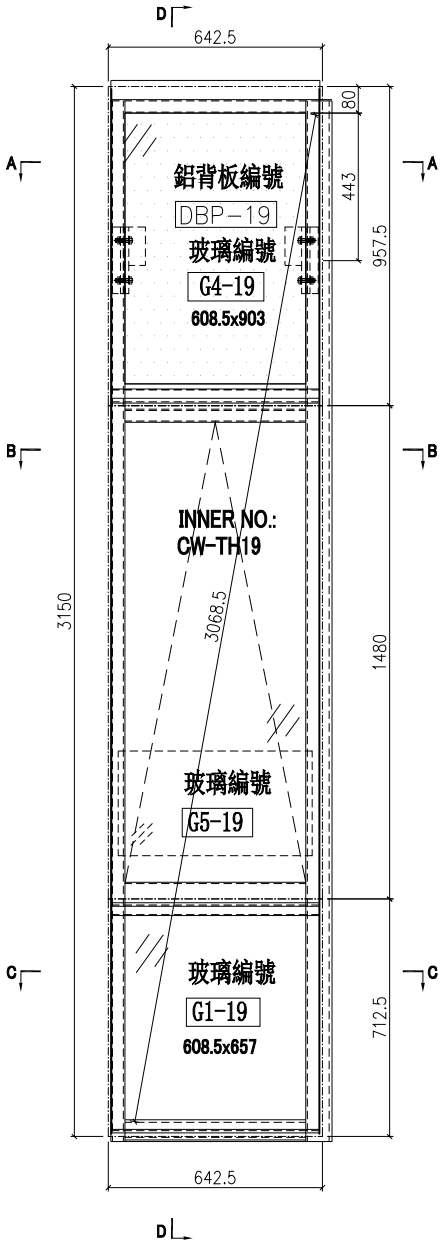

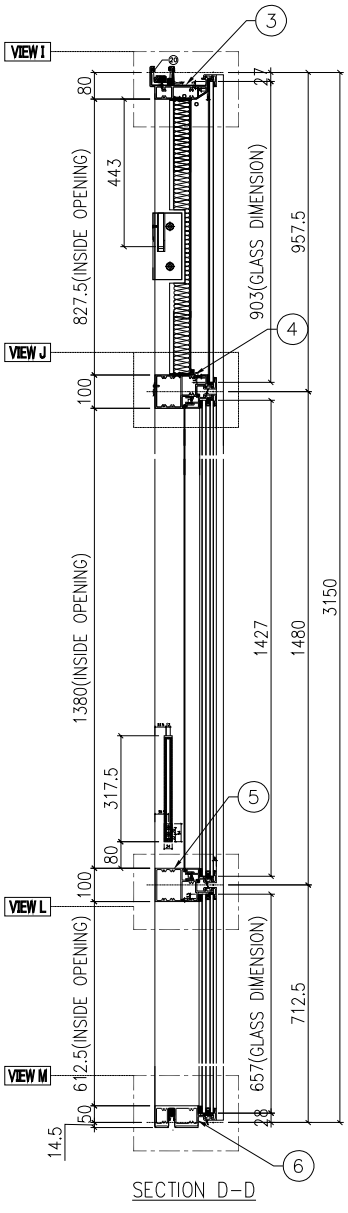

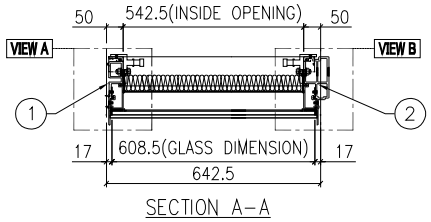

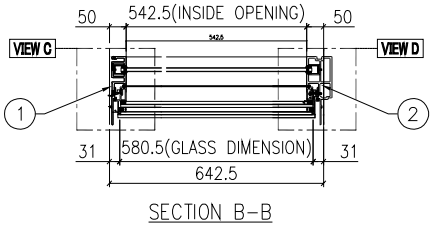

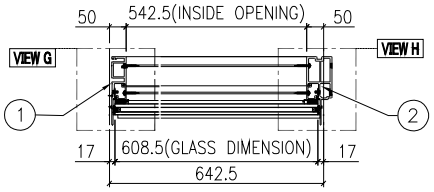

名稱	單元組裝圖	制圖	付吉寧	2022.04.05	修改	A		
材料		復核	謝永林	2022.04.14	日期	2022.05.14		
顏色	JMQ213457(三塗)	批准	胡哥		圖號	CW-PTMB19		

EG-DWG3


美特鋁質 有限公司
MIDI Aluminium Fabricator Ltd.

工程號	J853	地盤	延坪道住宅

使用位置
J853-SD-CW-4602

數據表見: CW-PTMB19(2)

大樣圖見: CW-PTMB19

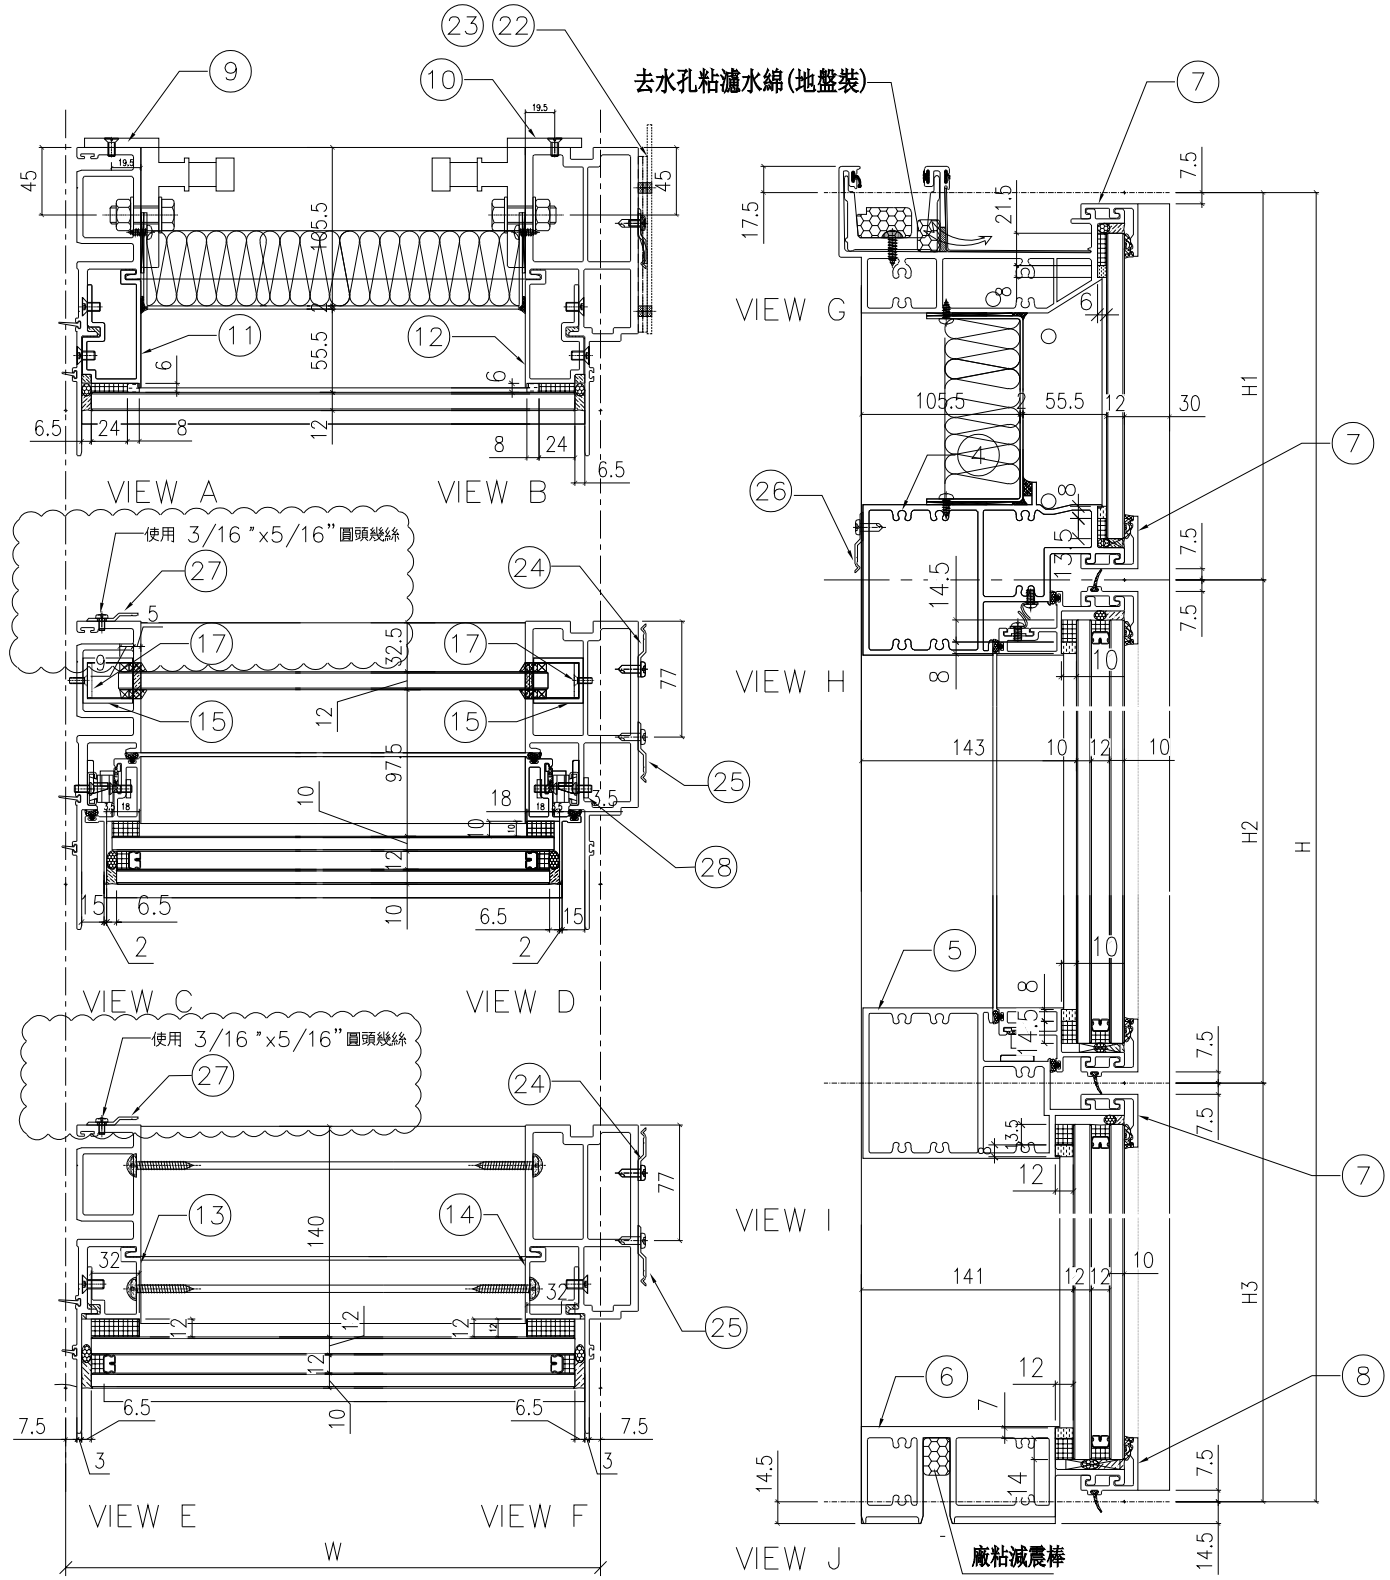

名稱	單元組裝圖	制圖	付吉寧	2022.04.05	修改	A		
材料		復核	謝永林	2022.04.14	日期	2022.05.14		
顏色	JMQ213457(三塗)	批准	胡哥		圖號	CW-PTMB19(1)		

EG-DWG3

美特鋁質 有限公司
MIDI Aluminium Fabricator Ltd.

使用位置
J853-SD-CW-4602

數據表見: CW-PTMB19(1)
大樣圖見: CW-PTMB19

工程號	J853	地盤	延坪道住宅

雲線處更改扇撐款式，與扇撐加力巴長度

分格W	分格H	分格H1	分格H2	分格H3		
642.5	3150	957.5	1480	712.5		

序號	名稱	加工圖號	數量	長度	備註	模號
1	生母企	X85974-01Z	1	3157		X85974
2	生邊企	X85976-01FR	1	3157		X85976
3	頂橫	X85982-03L-19	1	660		X85982
4	上梗下生中橫	X85984-03-19	1	619.5		X85984
5	上生下梗中橫	X85985-03-19	1	619.5		X85985
6	底橫	X85981-03-19	1	619.5		X85981
7	扣蓋（頂）	X85989-01-19	3	620.5		X85989
8	扣蓋（底）	X85988-01-19	1	620.5		X85988
9	掛碼	KM-GM01	1	200		X85998
10	掛碼	KM-GM02	1	200		X85998
11	單玻骨	UN-BM2	1	862.5		X85987
12	單玻骨	UN-BM2R	1	862.5		X85987
13	雙玻骨	UN-DM2	1	611.5		X85990
14	雙玻骨	UN-DM2R	1	611.5		X85990
15	玻璃攔河槽	LUC-01	2	317.5		JMFG0828
17	攔河槽鋁角	UN-AG01	2	23		JM1030
22	擋水巴	SS-04	2	112		3mm鋁板
23	擋水巴	SS-05	1	139		3mm鋁板
24	Z字碼	UN-Z02	9	50		
25	Z字碼	UN-Z03-01	1	2990		
26	Z字碼	UN-Z01	2	50		
27	Z字碼	UN-Z04	9	50		
28	24″扇撐加力巴	SS-03	1	575.5		

配件清單名稱	顏色	數量	備注	配件清單名稱	顏色	數量	備注
#10x5/8"圓頭鋼牙	A4-70	14	修背板用(300mmC/C)	3/16x1/2"平頭機絲	A4-70	24	修夾巴,3粒/支
#14x1-1/2"圓頭鋼牙	A4-70	40	修橫料	M5x12mm平頭機絲	A4-70	8	修攔河槽及鋁角
M6x12mm平頭機絲	A4-70	12	修企料單玻璃骨	2021-AA 24"東城產扇撐	304不鏽鋼	2	TH生窗用
M6x12mm平頭機絲	A4-70	6	修企料雙玻璃骨	2031-G(帶鑰匙)10"限位撐	304不鏽鋼	2	TH窗用(2只/窗)
M5x12mm平頭機絲	A4-70	4	固定掛碼到企料上	東城202-18轉角器	鋅合金	2	TH窗用(2只/窗)
M12x40mm六角螺栓	A4-70	4	企料鋁碼用(配1螺母,1平介,1彈介)	853-CZ1窗占	黑色	2	TH窗1只/玉
M5x12mm圓頭綱絲	A4-70	0	修套心	853-CZ2窗占	黑色	2	TH窗1只/玉
3/16x5/8"圓頭機絲	A4-70	8	修扇撐於玉上(5粒/只)	TC903扣碼	不鏽鋼	2	TH窗2個
3/16"x1/4"平頭機絲	A4-70	0	修加力巴	837-CWH-K2	不鏽鋼	2	TH窗2個
3/16x3/8"圓頭機絲	A4-70	10	修扇撐於框上	駿華T004鎖扣(夾巴)	鋅合金	8	TH8個/窗
3/16x3/8"圓頭機絲	A4-70	8	修限位撐	駿華J047鎖點(13mm高)	304不鏽鋼	8	TH8個/窗
3/16x1/2"圓頭機絲	A4-70	8	用於收扣碼	2026-010A(無蓋)	JMQ213457(三塗)	1	TH窗用(1只/窗)
3/16x1/2"圓頭機絲	A4-70	4	窗占用	#10x5/8"圓頭鋼牙	A4-70	4	修橫料Z字碼
3/16x3/8"平頭機絲	A4-70	16	組裝窗玉用	3/16"x5/16"圓頭幾絲	A4-70	18	修企料Z字碼

名稱	單元組裝圖	制圖	付吉寧	2022.04.05	修改	A		
材料		復核	謝永林	2022.04.14	日期	2022.05.14		
顏色	JMQ213457(三塗)	批准	胡哥		圖號	CW-PTMB19(2)		

EG-DWG3

美特鋁質 有限公司
MIDI Aluminium Fabricator Ltd.

工程號	J853	地盤	延坪道住宅


圖號	層數	數量	總數	樓層	使用位置
CW-PTMB19a	3	1	3	5F,16F,25F	J853-SD-CW-4602


更改扇撐款式，與扇撐加力巴長度

數據表見: CW-PTMB19a(2)


節點圖見: CW-PTMB19a(1)

T窗限開300mm

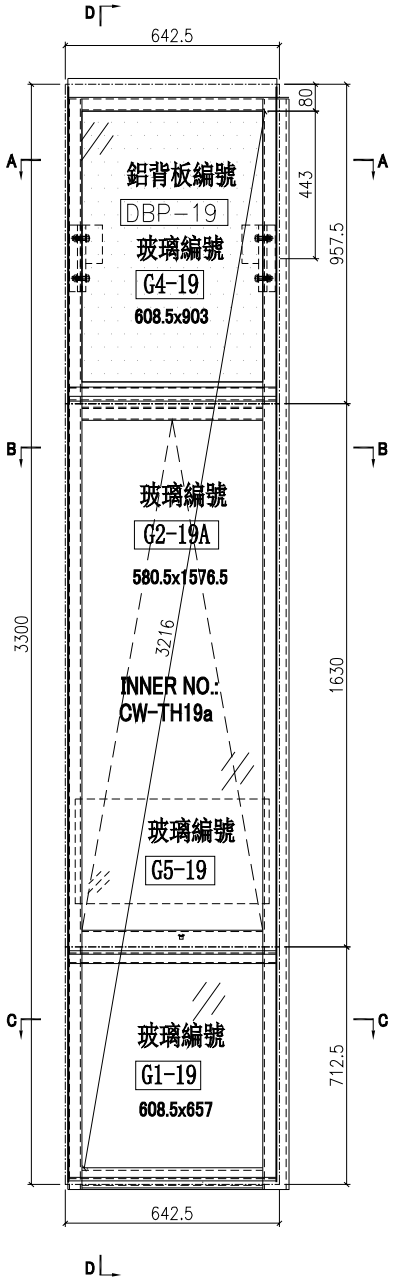


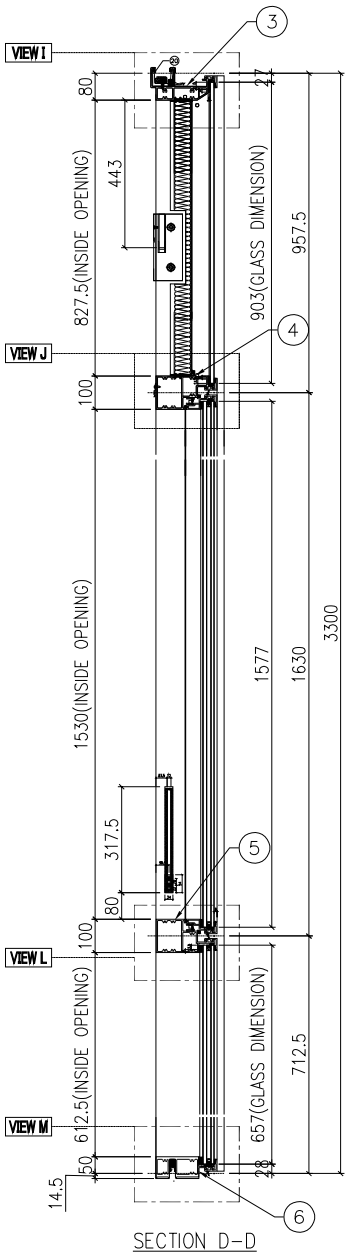


SECTION D-D

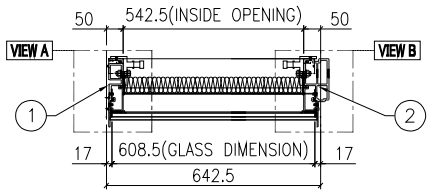

SECTION A-A

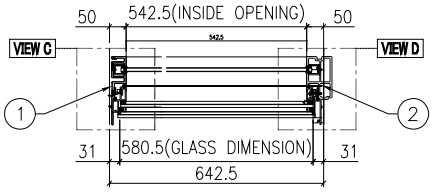

SECTION B-B

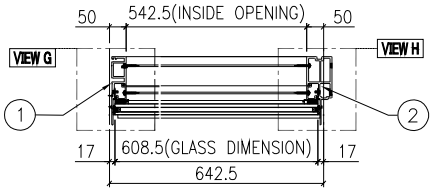

SECTION C-C

名稱	單元組裝圖	制圖	付吉寧	2022.04.05	修改	A		
材料		復核	謝永林	2022.04.14	日期	2022.05.14		
顏色	JMQ213457(三塗)	批准	胡哥		圖號	CW-PTMB19a		

LG-DWG3


美特鋁質 有限公司
MIDI Aluminium Fabricator Ltd.

使用位置
J853-SD-CW-4602

數據表見: CW-PTMB19a(2)

大樣圖見: CW-PTMB19a

工程號	J853	地盤	延坪道住宅

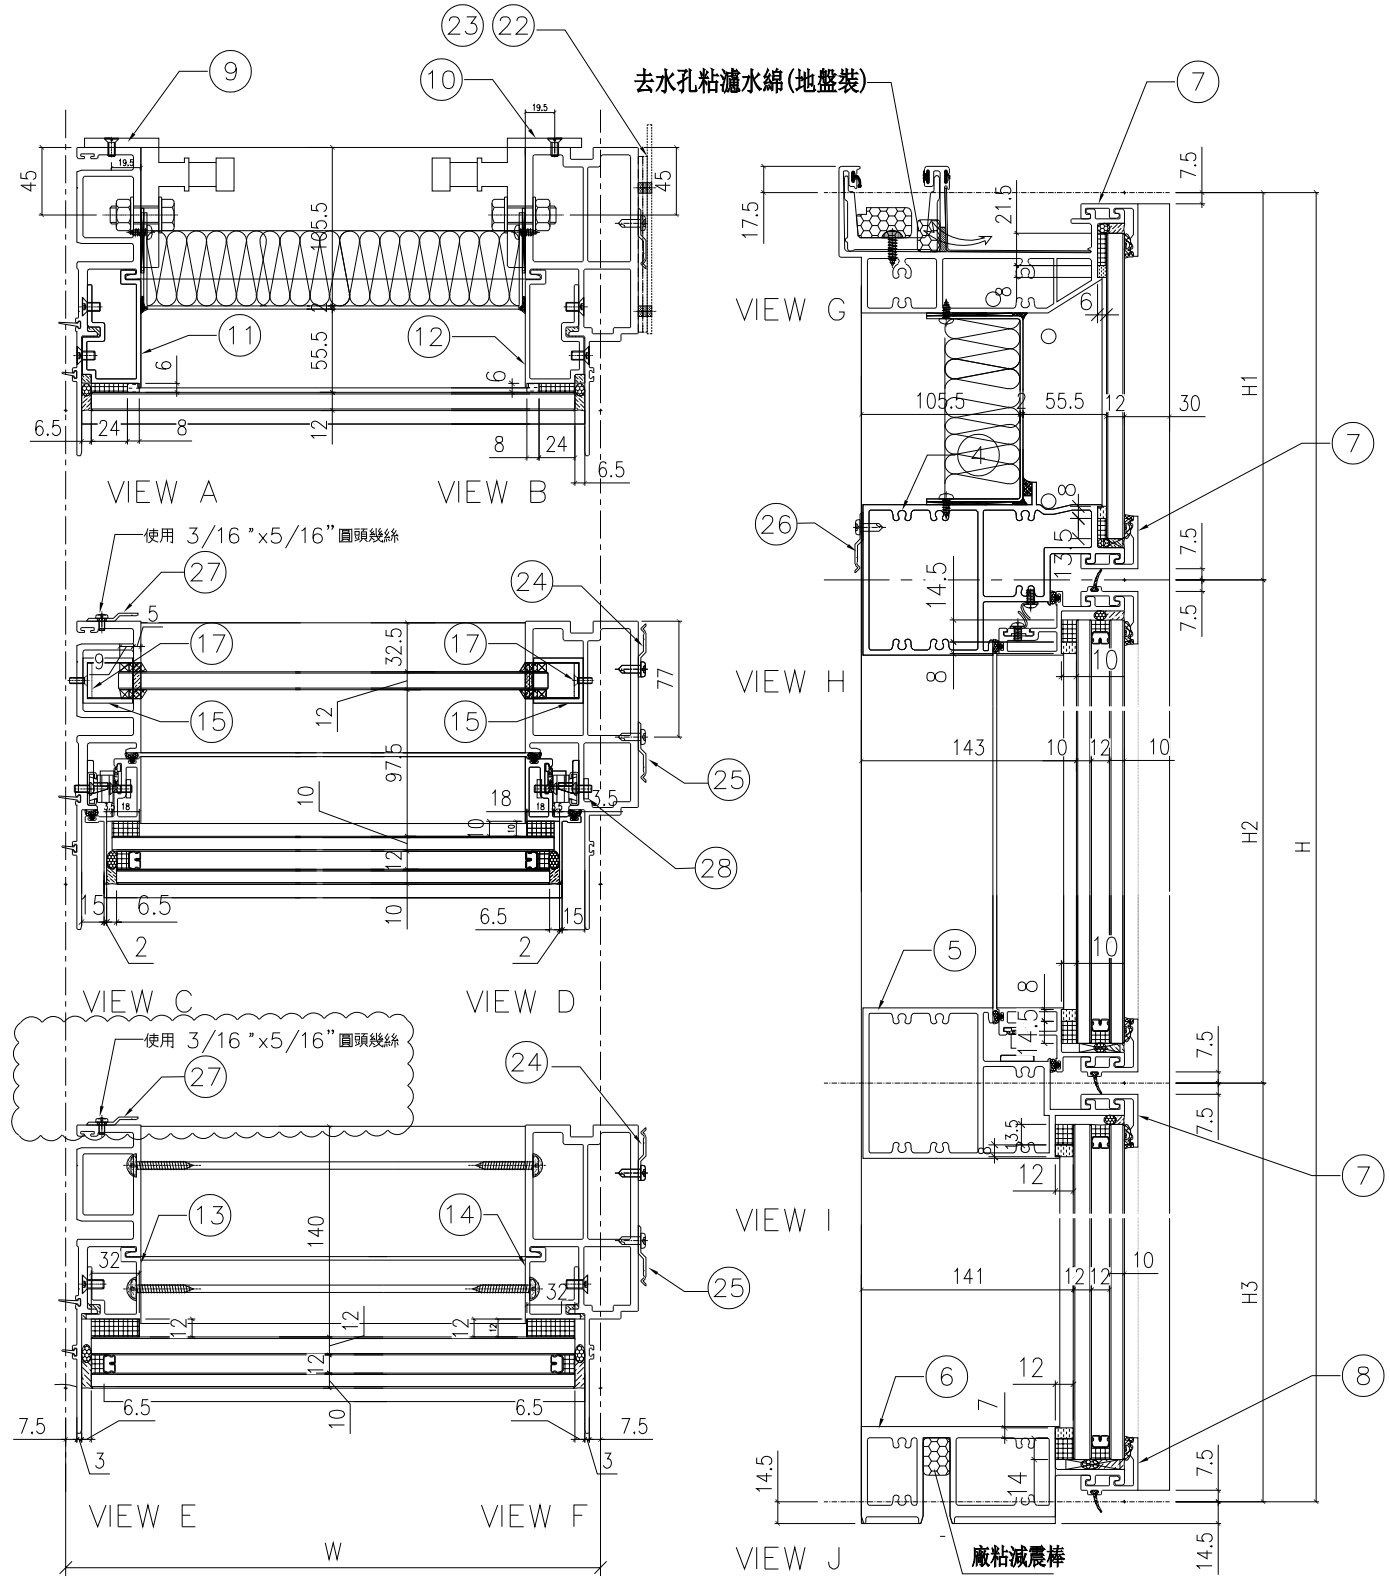

名稱	單元組裝圖	制圖	付吉寧	2022.04.05	修改	A		
材料		復核	謝永林	2022.04.14	日期	2022.05.14		
顏色	JMQ213457(三塗)	批准	胡哥		圖號	CW-PTMB19a(1)		

EG-DWG3

美特鋁質 有限公司
MIDI Aluminium Fabricator Ltd.

使用位置
J853-SD-CW-4602

組裝圖見: CW-PTMB19a(1)
大樣圖見: CW-PTMB19a

工程號	J853	地盤	延坪道住宅

雲線處更改扇撐款式，與扇撐加力巴長度

分格W	分格H	分格H1	分格H2	分格H3		
642.5	3300	957.5	1630	712.5		

序號	名稱	加工圖號	數量	長度	備註	模號
1	生母企	X85974-01aZ	1	3307		X85974
2	生邊企	X85976-01aFR	1	3307		X85976
3	頂橫	X85982-03L-19	1	660		X85982
4	上梗下生中橫	X85984-03-19	1	619.5		X85984
5	上生下梗中橫	X85985-03-19	1	619.5		X85985
6	底橫	X85981-03-19	1	619.5		X85981
7	扣蓋（頂）	X85989-01-19	3	620.5		X85989
8	扣蓋（底）	X85988-01-19	1	620.5		X85988
9	掛碼	KM-GM01	1	200		X85998
10	掛碼	KM-GM02	1	200		X85998
11	單玻骨	UN-BM2	1	862.5		X85987
12	單玻骨	UN-BM2R	1	862.5		X85987
13	雙玻骨	UN-DM2	1	611.5		X85990
14	雙玻骨	UN-DM2R	1	611.5		X85990
15	玻璃攔河槽	LUC-01	2	317.5		JMFG0828
17	攔河槽鋁角	UN-AG01	2	23		JM1030
22	擋水巴	SS-04	2	112		3mm鋁板
23	擋水巴	SS-05	1	139		3mm鋁板
24	Z字碼	UN-Z02	8	50		
25	Z字碼	UN-Z03-01	1	3140		
26	Z字碼	UN-Z01	2	50		
~~27~~	~~Z字碼~~	~~UN-Z04~~	~~8~~	~~50~~		
28	24″扇撐加力巴	SS-03	1	575.5		

配件清單名稱	顏色	數量	備注	配件清單名稱	顏色	數量	備注
#10x5/8"圓頭鋼牙	A4-70	14	修背板用(300mmC/C)	3/16x1/2"平頭機絲	A4-70	24	修夾巴,3粒/支
#14x1-1/2"圓頭鋼牙	A4-70	40	修橫料	~~M5x12mm平頭機絲~~	~~A4-70~~	~~8~~	~~修攔河槽及鋁角~~
M6x12mm平頭機絲	A4-70	12	修企料單玻璃骨	2021-AA 24"東城產扇撐	304不鏽鋼	2	TH生窗用
M6x12mm平頭機絲	A4-70	6	修企料雙玻璃骨	~~2031-G(帶鑰匙)10"限位撐~~	~~304不鏽鋼~~	~~2~~	~~TH窗用(2只/窗)~~
M5x12mm平頭機絲	A4-70	4	固定掛碼到企料上	東城202-18轉角器	鋅合金	2	TH窗用(2只/窗)
M12x40mm六角螺栓	A4-70	4	企料鋁碼用(配1螺母,1平介,1彈介)	853-CZ1窗占	黑色	2	TH窗1只/玉
M5x12mm圓頭綱絲	A4-70	0	修套心	853-CZ2窗占	黑色	2	TH窗1只/玉
3/16x5/8"圓頭機絲	A4-70	8	修扇撐於玉上(5粒/只)	TC903扣碼	不鏽鋼	2	TH窗2個
3/16"x1/4"平頭機絲	A4-70	0	修加力巴	837-CWH-K2	不鏽鋼	2	TH窗2個
3/16x3/8"圓頭機絲	A4-70	10	修扇撐於框上	駿華T004鎖扣(夾巴)	鋅合金	8	TH8個/窗
3/16x3/8"圓頭機絲	A4-70	8	修限位撐	駿華J047鎖點(13mm高)	304不鏽鋼	8	TH8個/窗
3/16x1/2"圓頭機絲	A4-70	8	用於收扣碼	2026-010A(無蓋)	JMQ213457(三塗)	1	TH窗用(1只/窗)
3/16x1/2"圓頭機絲	A4-70	4	窗占用	#10x5/8"圓頭鋼牙	A4-70	4	修橫料Z字碼
3/16x3/8"平頭機絲	A4-70	16	組裝窗玉用	3/16"x5/16"圓頭幾絲	A4-70	16	修企料Z字碼

名稱	單元組裝圖	制圖	付吉寧	2022.04.05	修改	A		
材料		復核	謝永林	2022.04.14	日期	2022.05.14		
顏色	JMQ213457(三塗)	批准	胡哥		圖號	CW-PTMB19a(2)		

EG-DWG3

美特鋁質 有限公司
MIDI Aluminium Fabricator Ltd.

工程號	J853	地盤	延坪道住宅


圖號	層數	數量	總數	樓層	使用位置
CW-PTMB19b	1	1	1	23F	J853-SD-CW-4602


更改扇撐款式，與扇撐加力巴長度

數據表見: CW-PTMB19b(2)


節點圖見: CW-PTMB19b(1)

T窗限開300mm

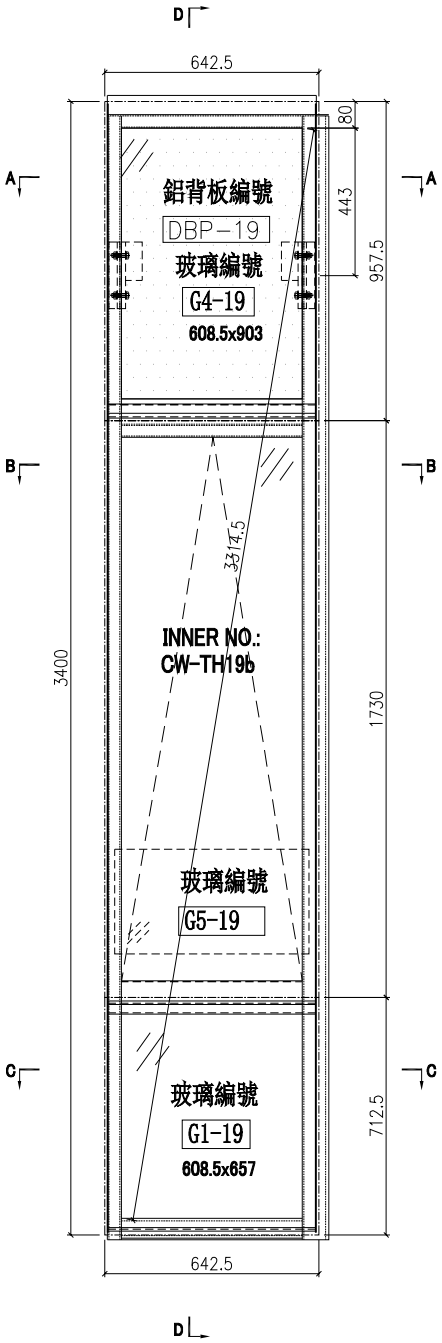


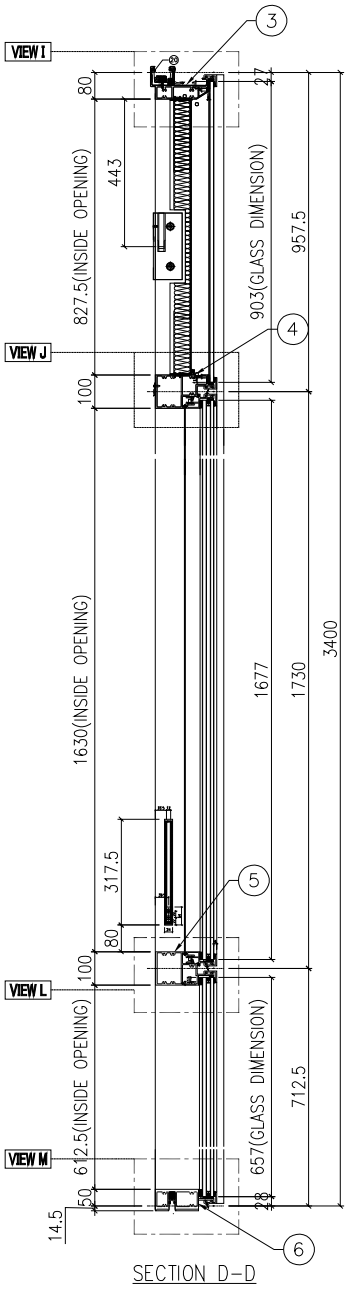


SECTION D-D

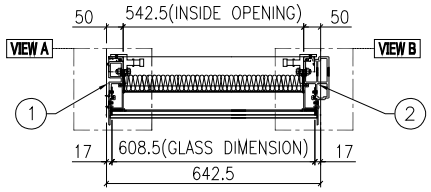

SECTION A-A

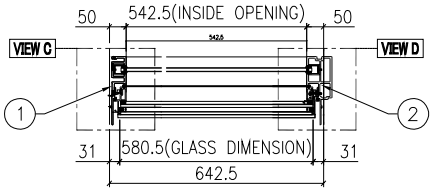

SECTION B-B

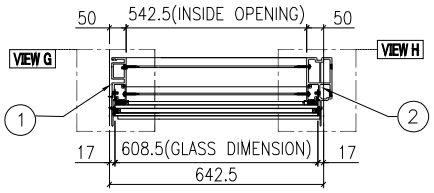

SECTION C-C

名稱	單元組裝圖	制圖	付吉寧	2022.04.05	修改	A		
材料		復核	謝永林	2022.04.14	日期	2022.05.14		
顏色	JMQ213457(三塗)	批准	胡哥		圖號	CW-PTMB19b		


美特鋁質 有限公司
MIDI Aluminium Fabricator Ltd.

工程號	J853	地盤	延坪道住宅

使用位置
J853-SD-CW-4602

數據表見: CW-PTMB19b(2)

大樣圖見: CW-PTMB19b

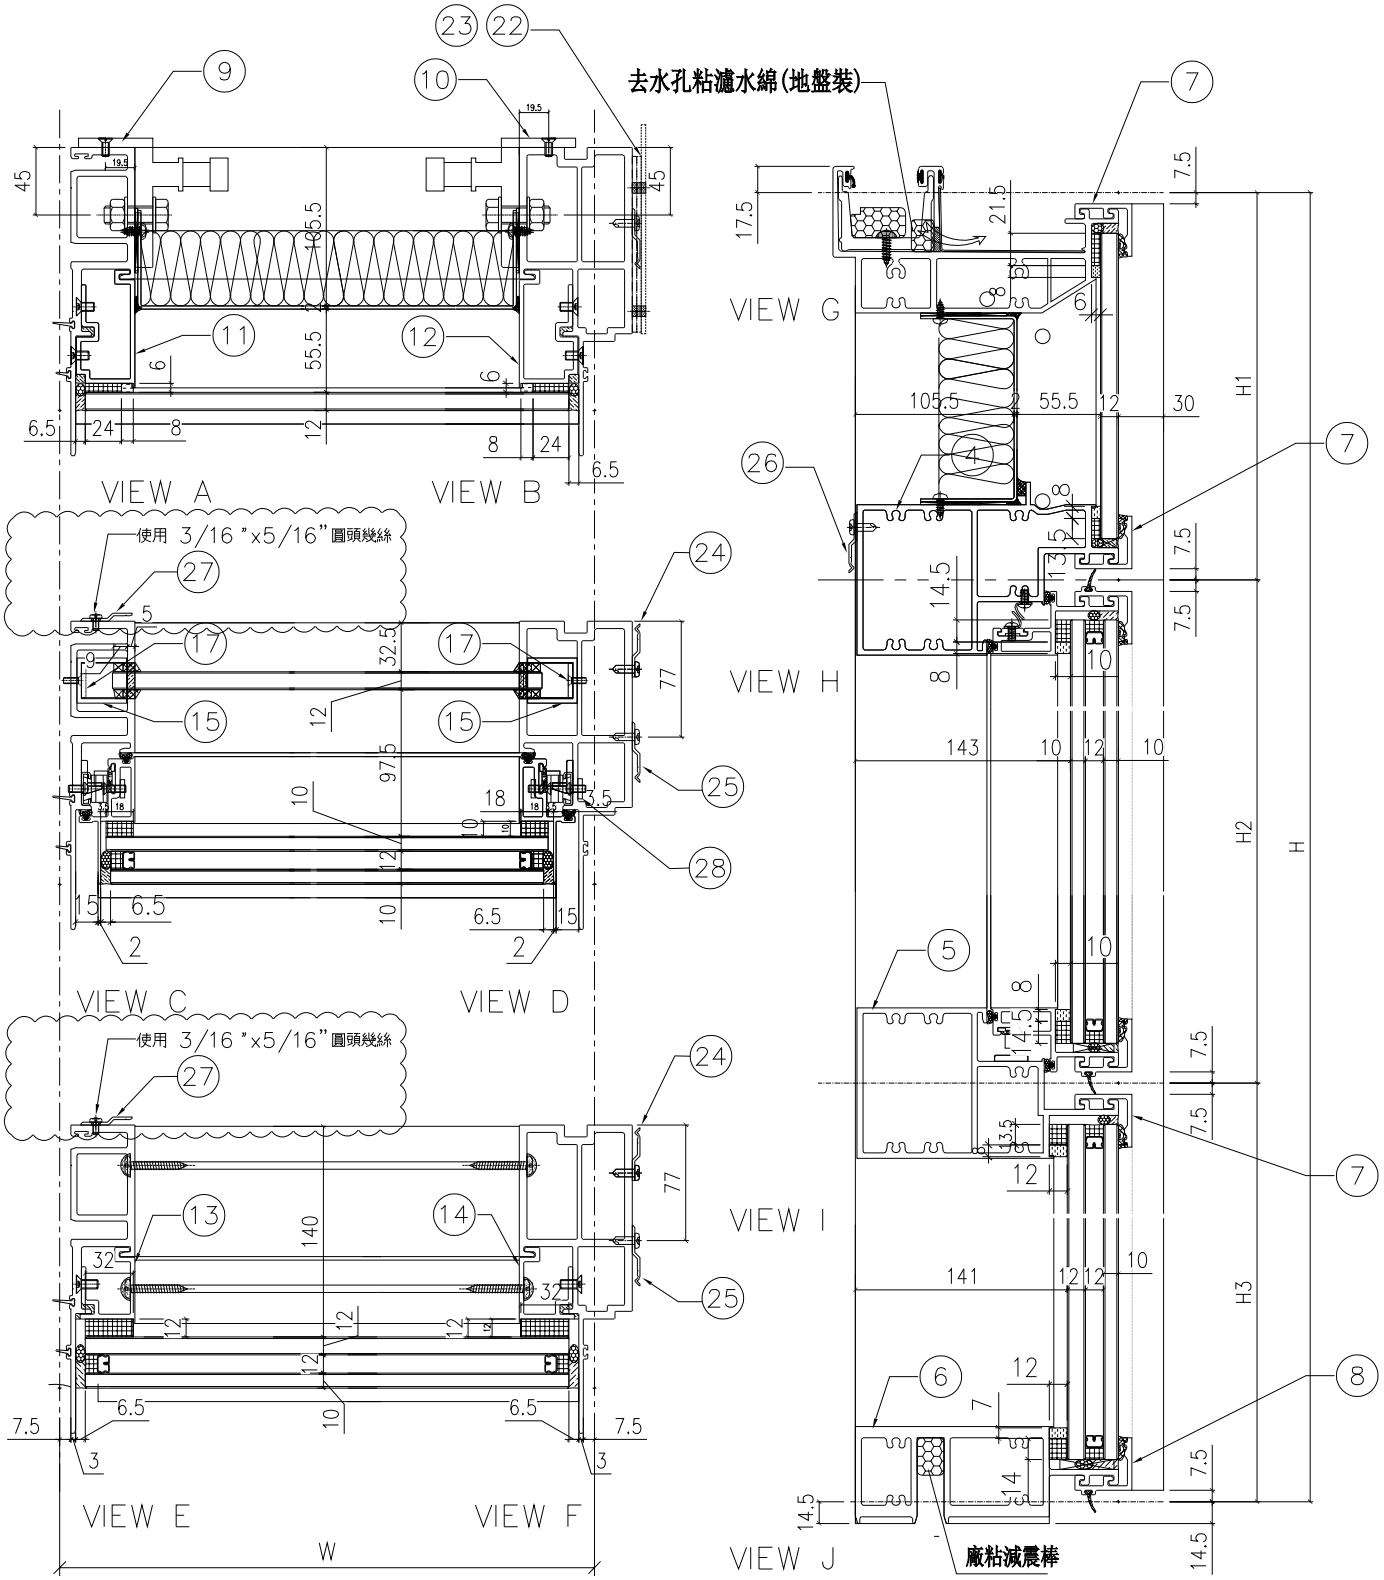

名稱	單元組裝圖	制圖	付吉寧	2022.04.05	修改	A		
材料		復核	謝永林	2022.04.14	日期	2022.05.14		
顏色	JMQ213457(三塗)	批准	胡哥		圖號	CW-PTMB19b(1)		

EG-DWG3

美特鋁質 有限公司
MIDI Aluminium Fabricator Ltd.

使用位置
J853-SD-CW-4602

組裝圖見: CW-PTMB19b(1)
大樣圖見: CW-PTMB19b

工程號	J853	地盤	延坪道住宅

雲線處更改扇撐款式，與扇撐加力巴長度

分格W	分格H	分格H1	分格H2	分格H3		
642.5	3400	957.5	1730	712.5		

序號	名稱	加工圖號	數量	長度	備註	模號
1	生母企	X85974-01bZ	1	3407		X85974
2	生邊企	X85976-01bFR	1	3407		X85976
3	頂橫	X85982-03L-19	1	660		X85982
4	上梗下生中橫	X85984-03-19	1	619.5		X85984
5	上生下梗中橫	X85985-03-19	1	619.5		X85985
6	底橫	X85981-03-19	1	619.5		X85981
7	扣蓋（頂）	X85989-01-19	3	620.5		X85989
8	扣蓋（底）	X85988-01-19	1	620.5		X85988
9	掛碼	KM-GM01	1	200		X85998
10	掛碼	KM-GM02	1	200		X85998
11	單玻骨	UN-BM2	1	862.5		X85987
12	單玻骨	UN-BM2R	1	862.5		X85987
13	雙玻骨	UN-DM2	1	611.5		X85990
14	雙玻骨	UN-DM2R	1	611.5		X85990
15	玻璃攔河槽	LUC-01	2	317.5		JMFG0828
17	攔河槽鋁角	UN-AG01	2	23		JM1030
22	擋水巴	SS-04	2	112		3mm鋁板
23	擋水巴	SS-05	1	139		3mm鋁板
24	Z字碼	UN-Z02	8	50		
25	Z字碼	UN-Z03-03	1	3240		
26	Z字碼	UN-Z01	2	50		
27	Z字碼	UN-Z04	8	50		
28	24″扇撐加力巴	SS-03	1	575.5		

配件清單名稱	顏色	數量	備注	配件清單名稱	顏色	數量	備注
#10x5/8"圓頭鋼牙	A4-70	14	修背板用(300mmC/C)	3/16x1/2"平頭機絲	A4-70	24	修夾巴,3粒/支
#14x1-1/2"圓頭鋼牙	A4-70	40	修橫料	M5x12mm平頭機絲	A4-70	8	修攔河槽及鋁角
M6x12mm平頭機絲	A4-70	12	修企料單玻璃骨	2021-AA 24"東城產扇撐	304不鏽鋼	2	TH生窗用
M6x12mm平頭機絲	A4-70	6	修企料雙玻璃骨	2031-G(帶鑰匙)10"限位撐	304不鏽鋼	2	TH窗用(2只/窗)
M5x12mm平頭機絲	A4-70	4	固定掛碼到企料上	東城202-18轉角器	鋅合金	2	TH窗用(2只/窗)
M12x40mm六角螺栓	A4-70	4	企料鋁碼用(配1螺母,1平介,1彈介)	853-CZ1窗占	黑色	2	TH窗1只/玉
M5x12mm圓頭綱絲	A4-70	0	修套心	853-CZ2窗占	黑色	2	TH窗1只/玉
3/16x5/8"圓頭機絲	A4-70	8	修扇撐於玉上(5粒/只)	TC903扣碼	不鏽鋼	2	TH窗2個
3/16"x1/4"平頭機絲	A4-70	0	修加力巴	837-CWH-K2	不鏽鋼	2	TH窗2個
3/16x3/8"圓頭機絲	A4-70	10	修扇撐於框上	駿華T004鎖扣(夾巴)	鋅合金	8	TH8個/窗
3/16x3/8"圓頭機絲	A4-70	8	修限位撐	駿華J047鎖點(13mm高)	304不鏽鋼	8	TH8個/窗
3/16x1/2"圓頭機絲	A4-70	8	用於收扣碼	2026-010A(無蓋)	JMQ213457(三塗)	1	TH窗用(1只/窗)
3/16x1/2"圓頭機絲	A4-70	4	窗占用	#10x5/8"圓頭鋼牙	A4-70	4	修橫料Z字碼
3/16x3/8"平頭機絲	A4-70	16	組裝窗玉用	3/16"x5/16"圓頭幾絲	A4-70	16	修企料Z字碼

名稱	單元組裝圖	制圖	付吉寧	2022.04.05	修改	A		
材料		復核	謝永林	2022.04.14	日期	2022.05.14		
顏色	JMQ213457(三塗)	批准	胡哥		圖號	CW-PTMB19b(2)		

EG-DWG3

美特鋁質 有限公司
MIDI Aluminium Fabricator Ltd.

圖號	層數	數量	總數	樓層	使用位置
CW-PTMG21	14	1	14	6F-15F,17F-22F	J853-SD-CW-4602


工程號	J853	地盤	延坪道住宅

更改扇撐款式

數據表見: CW-PTMG21(2)

節點圖見: CW-PTMG21(1)

T窗限開300mm

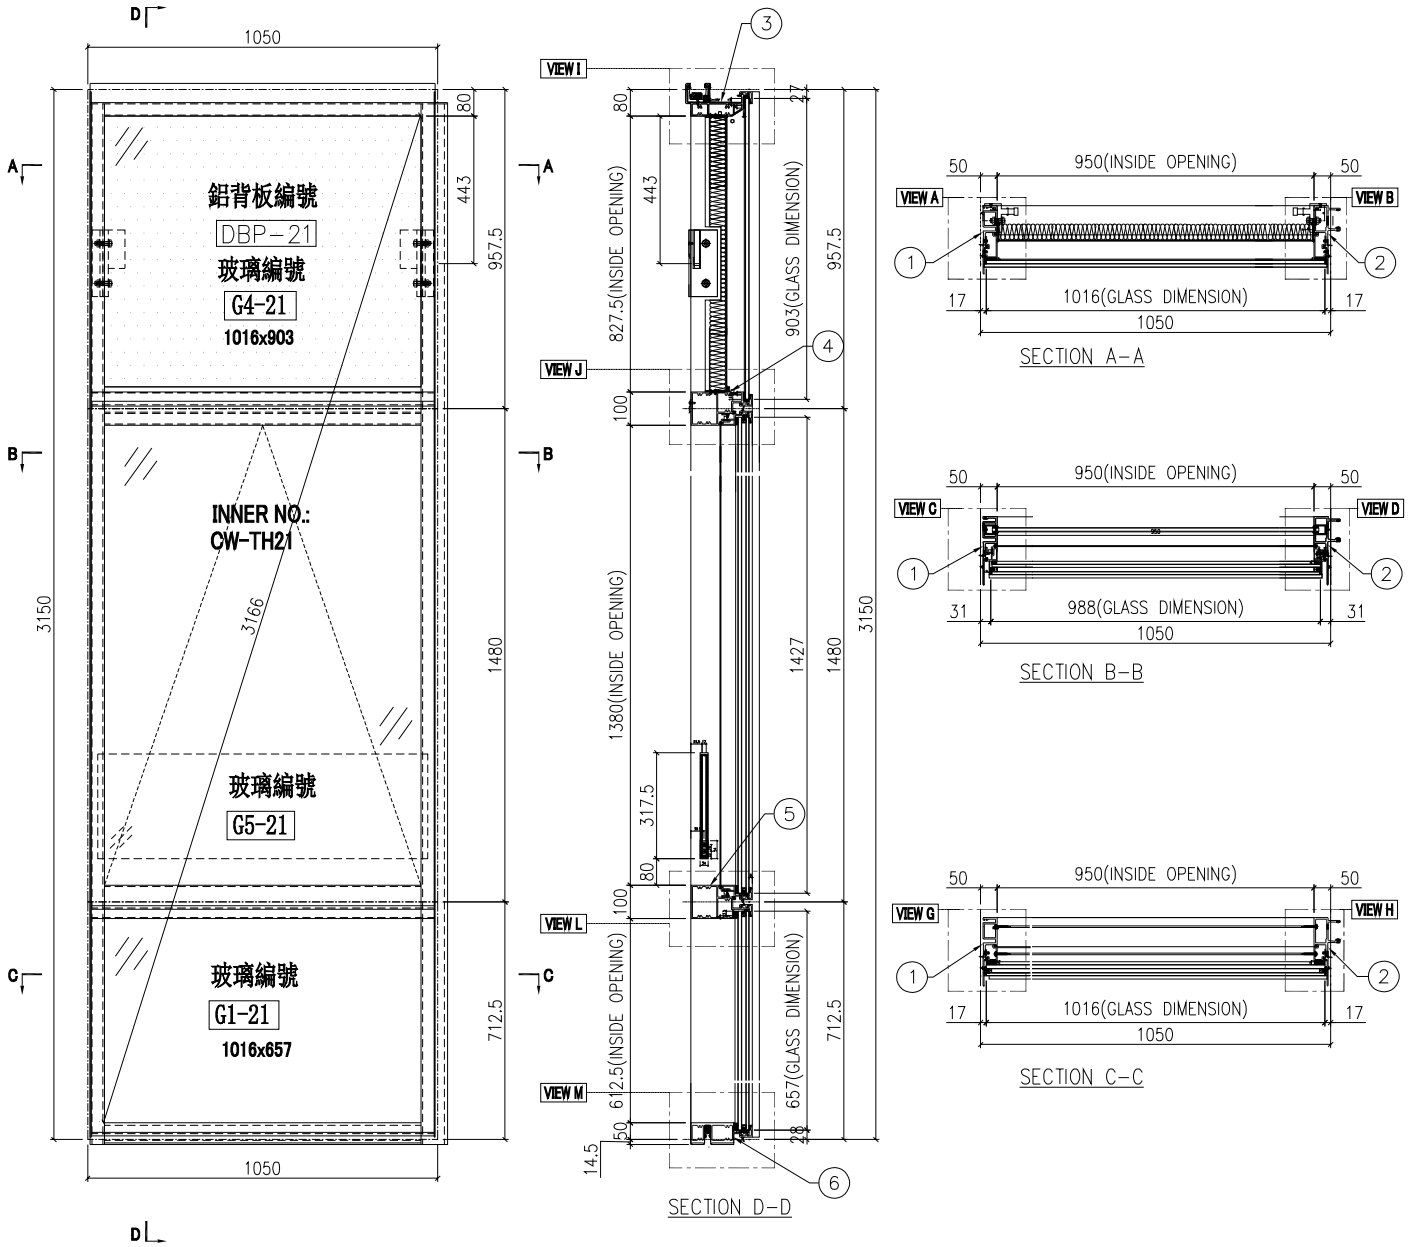


名稱	單元組裝圖	制圖	付吉寧	2022.04.05	修改	A		
材料		復核	謝永林	2022.04.14	日期	2022.05.14		
顏色	JMQ213457(三塗)	批准	胡哥		圖號	CW-PTMG21		

EG-DWG3

美特鋁質 有限公司 MIDI Aluminium Fabricator Ltd.			
工程號	J853	地盤	延坪道住宅

使用位置
J853-SD-CW-4602

數據表見: CW-PTMG21(2)
大樣圖見: CW-PTMG21

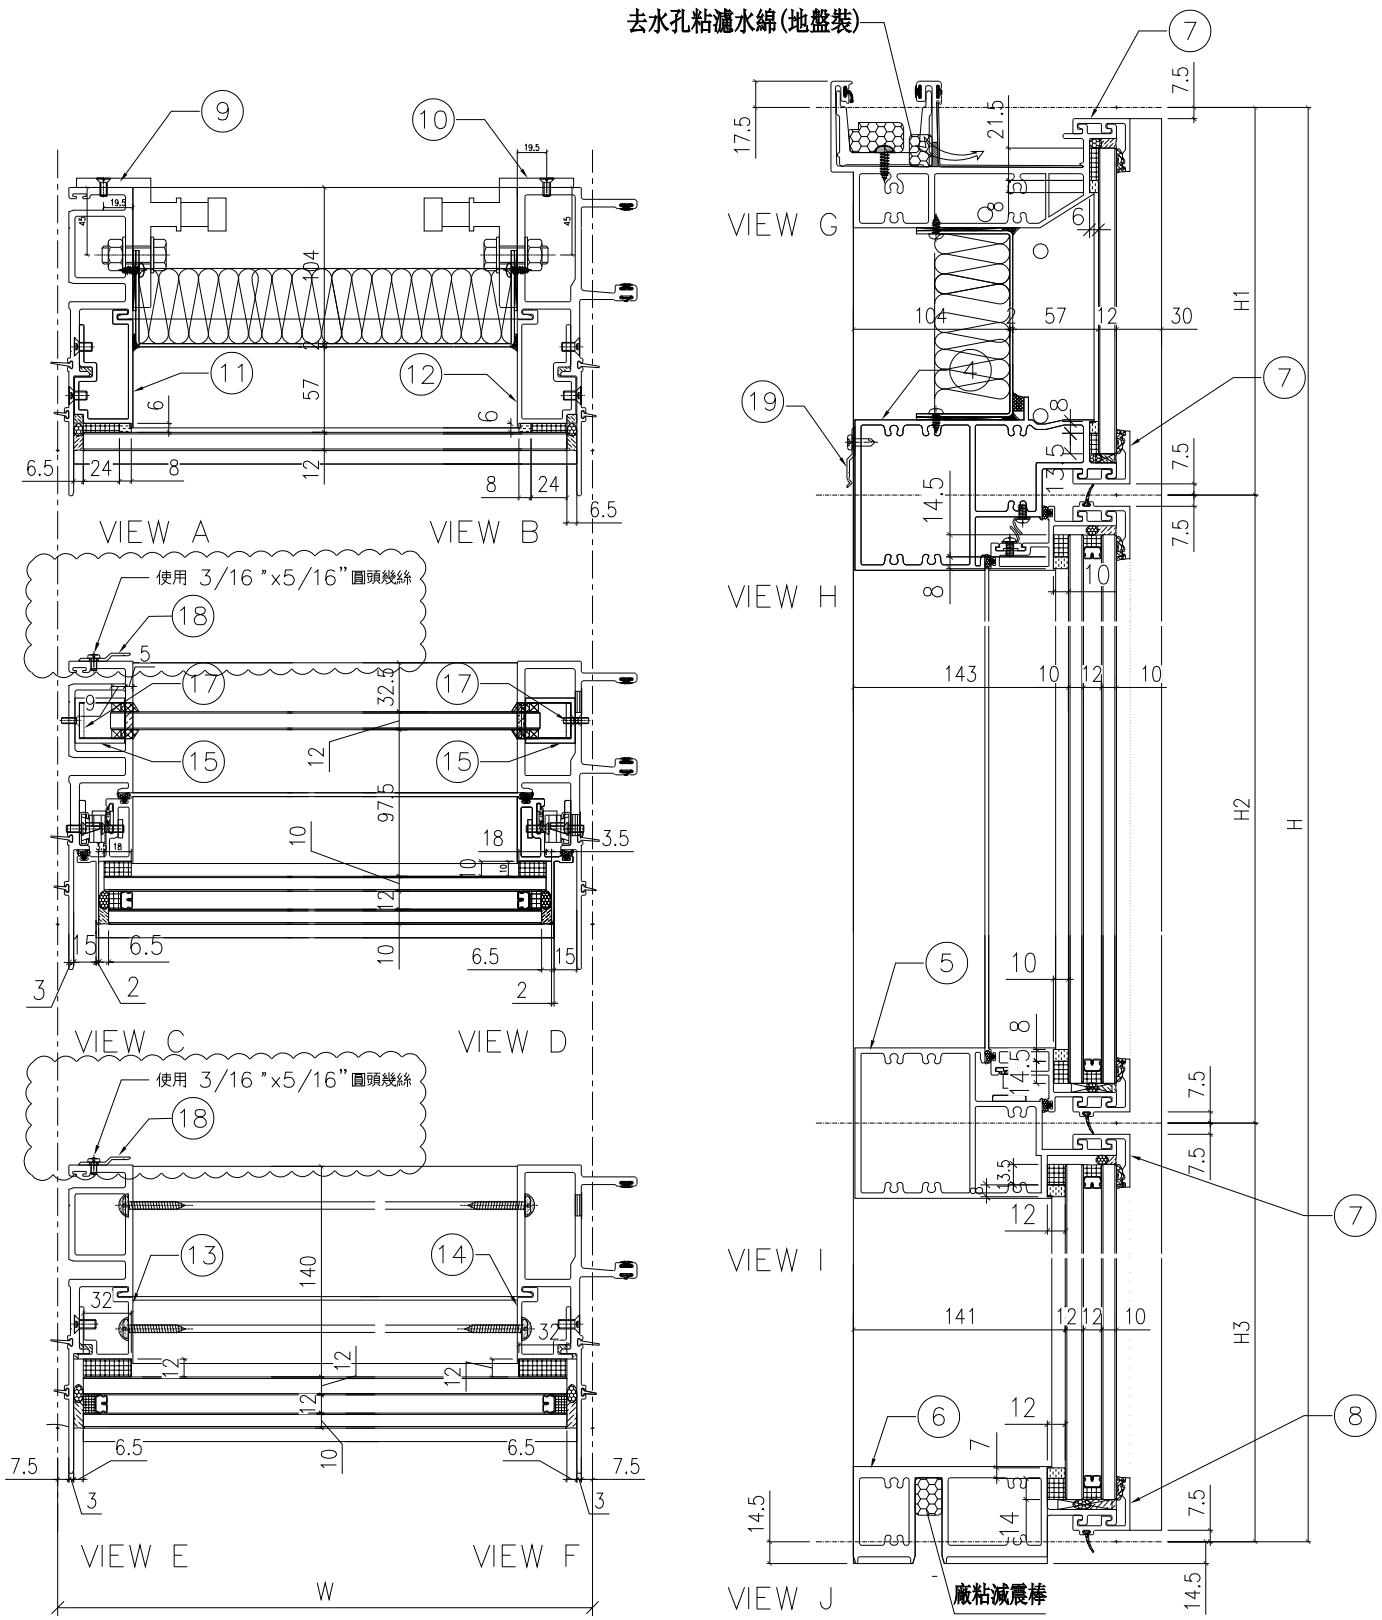

名稱	單元組裝圖	制圖	付吉寧	2022.04.05	修改	A		
材料		復核	謝永林	2022.04.14	日期	2022.05.14		
顏色	JMQ213457(三塗)	批准	胡哥		圖號	CW-PTMG21(1)		

EG-DWG3

美特鋁質 有限公司
MIDI Aluminium Fabricator Ltd.

工程號	J853	地盤	延坪道住宅

使用位置
J853-SD-CW-4602
雲線處更改扇撐款式

節點圖見: CW-PTMG21(1)
大樣圖見: CW-PTMG21

分格W	分格H	分格H1	分格H2	分格H3		
1050	3150	957.5	1480	712.5		
序號	名稱	加工圖號	數量	長度	備註	模號
1	生母企	X85974-01Z	1	3157		X85974
2	生公企	X85973-01	1	3157		X85973
3	頂橫	X85982-03W-21	1	1035		X85982
4	上梗下生中橫	X85984-03-21	1	1027		X85984
5	上生下梗中橫	X85985-03-21	1	1027		X85985
6	底橫	X85981-03-21	1	1027		X85981
7	扣蓋（頂）	X85989-01-21	3	1028		X85989
8	扣蓋（底）	X85988-01-21	1	1028		X85988
9	掛碼	KM-GM01	1	200		X85998
10	掛碼	KM-GM02	1	200		X85998
11	單玻骨	UN-BM2	1	862.5		X85987
12	單玻骨	UN-BM2R	1	862.5		X85987
13	雙玻骨	UN-DM2	1	611.5		X85990
14	雙玻骨	UN-DM2R	1	611.5		X85990
15	玻璃攔河槽	LUC-01	2	317.5		JMFG0828
17	攔河槽鋁角	UN-AG01	2	23		JM1030
18	Z字碼	UN-Z04	9	50		
19	Z字碼	UN-Z01	3	50		

配件清單名稱	顏色	數量	備注	配件清單名稱	顏色	數量	備注
#10x5/8"圓頭鋼牙	A4-70	14	修背板用(300mmC/C)	3/16x1/2"平頭機絲	A4-70	24	修夾巴,3粒/支
#14x1-1/2"圓頭鋼牙	A4-70	40	修橫料	~~M5x12mm平頭機絲~~	~~A4-70~~	~~8~~	~~修攔河槽及鋁角~~
M6x12mm平頭機絲	A4-70	12	修企料單玻璃骨	2021-AA 24"東城產扇撐	304不鏽鋼	2	TH生窗用
M6x12mm平頭機絲	A4-70	6	修企料雙玻璃骨	~~2031-G(帶鑰匙)10"限位撐~~	~~304不鏽鋼~~	~~2~~	~~TH窗用(2只/窗)~~
M5x12mm平頭機絲	A4-70	4	固定掛碼到企料上	東城202-18轉角器	鋅合金	2	TH窗用(2只/窗)
M12x40mm六角螺栓	A4-70	4	企料鋁碼用(配1螺母,1平介,1彈介)	853-CZ1窗占	黑色	2	TH窗1只/玉
M5x12mm圓頭綱絲	A4-70	0	修套心	853-CZ2窗占	黑色	2	TH窗1只/玉
3/16x5/8"圓頭機絲	A4-70	8	修扇撐於玉上(5粒/只)	TC903扣碼	不鏽鋼	2	TH窗2個
3/16"x1/4"平頭機絲	A4-70	0	修加力巴	837-CWH-K2	不鏽鋼	2	TH窗2個
3/16x3/8"圓頭機絲	A4-70	10	修扇撐於框上	駿華T004鎖扣(夾巴)	鋅合金	8	TH8個/窗
3/16x3/8"圓頭機絲	A4-70	8	修限位撐	駿華J047鎖點(13mm高)	304不鏽鋼	8	TH8個/窗
3/16x1/2"圓頭機絲	A4-70	8	用於收扣碼	2026-010A(無蓋)	JMQ213457(三塗)	1	TH窗用(1只/窗)
3/16x1/2"圓頭機絲	A4-70	4	窗占用	#10x5/8"圓頭鋼牙	A4-70	4	修橫料Z字碼
3/16x3/8"平頭機絲	A4-70	16	組裝窗玉用	3/16"x5/16"圓頭幾絲	A4-70	18	修企料Z字碼

名稱	數據表	制圖	付吉寧	2022.04.05	修改	A		
材料		復核	謝永林	2022.04.14	日期	2022.05.14		
顏色	JMQ213457(三塗)	批准	胡哥		圖號	CW-PTMG21(2)		

EG-DWG3

美特鋁質 有限公司
MIDI Aluminium Fabricator Ltd.

圖號	層數	數量	總數	樓層	使用位置
CW-PTMG21a	3	1	3	5F,16F,25F	J853-SD-CW-4602


更改扇撐款式

工程號	J853	地盤	延坪道住宅

數據表見: CW-PTMG21a(2)

節點圖見: CW-PTMG21a(1)

T窗限開300mm

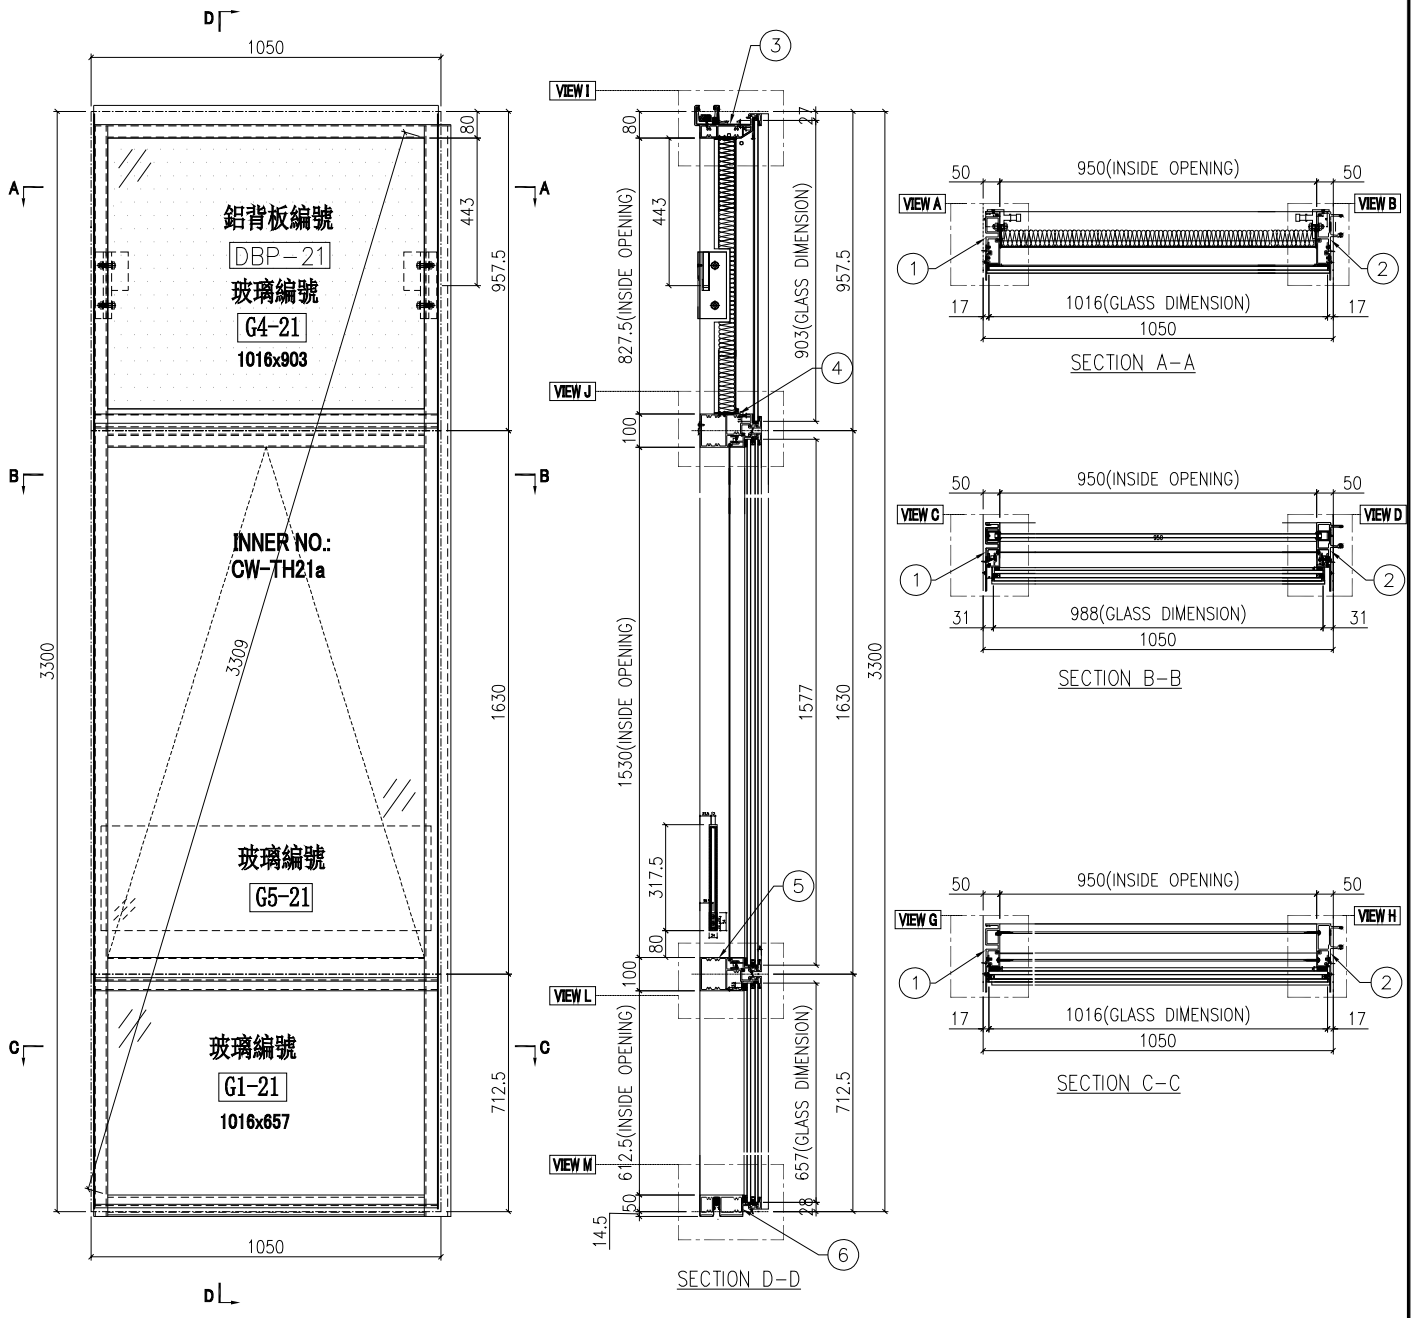

名稱	單元組裝圖	制圖	付吉寧	2022.04.05	修改	A		
材料		復核	謝永林	2022.04.14	日期	2022.05.14		
顏色	JMQ213457(三塗)	批准	胡哥		圖號	CW-PTMG21a		

EG-DWG3


美特鋁質 有限公司
MIDI Aluminium Fabricator Ltd.

使用位置
J853-SD-CW-4602

數據表見: CW-PTMG21a(2)

大樣圖見: CW-PTMG21a

工程號	J853	地盤	延坪道住宅

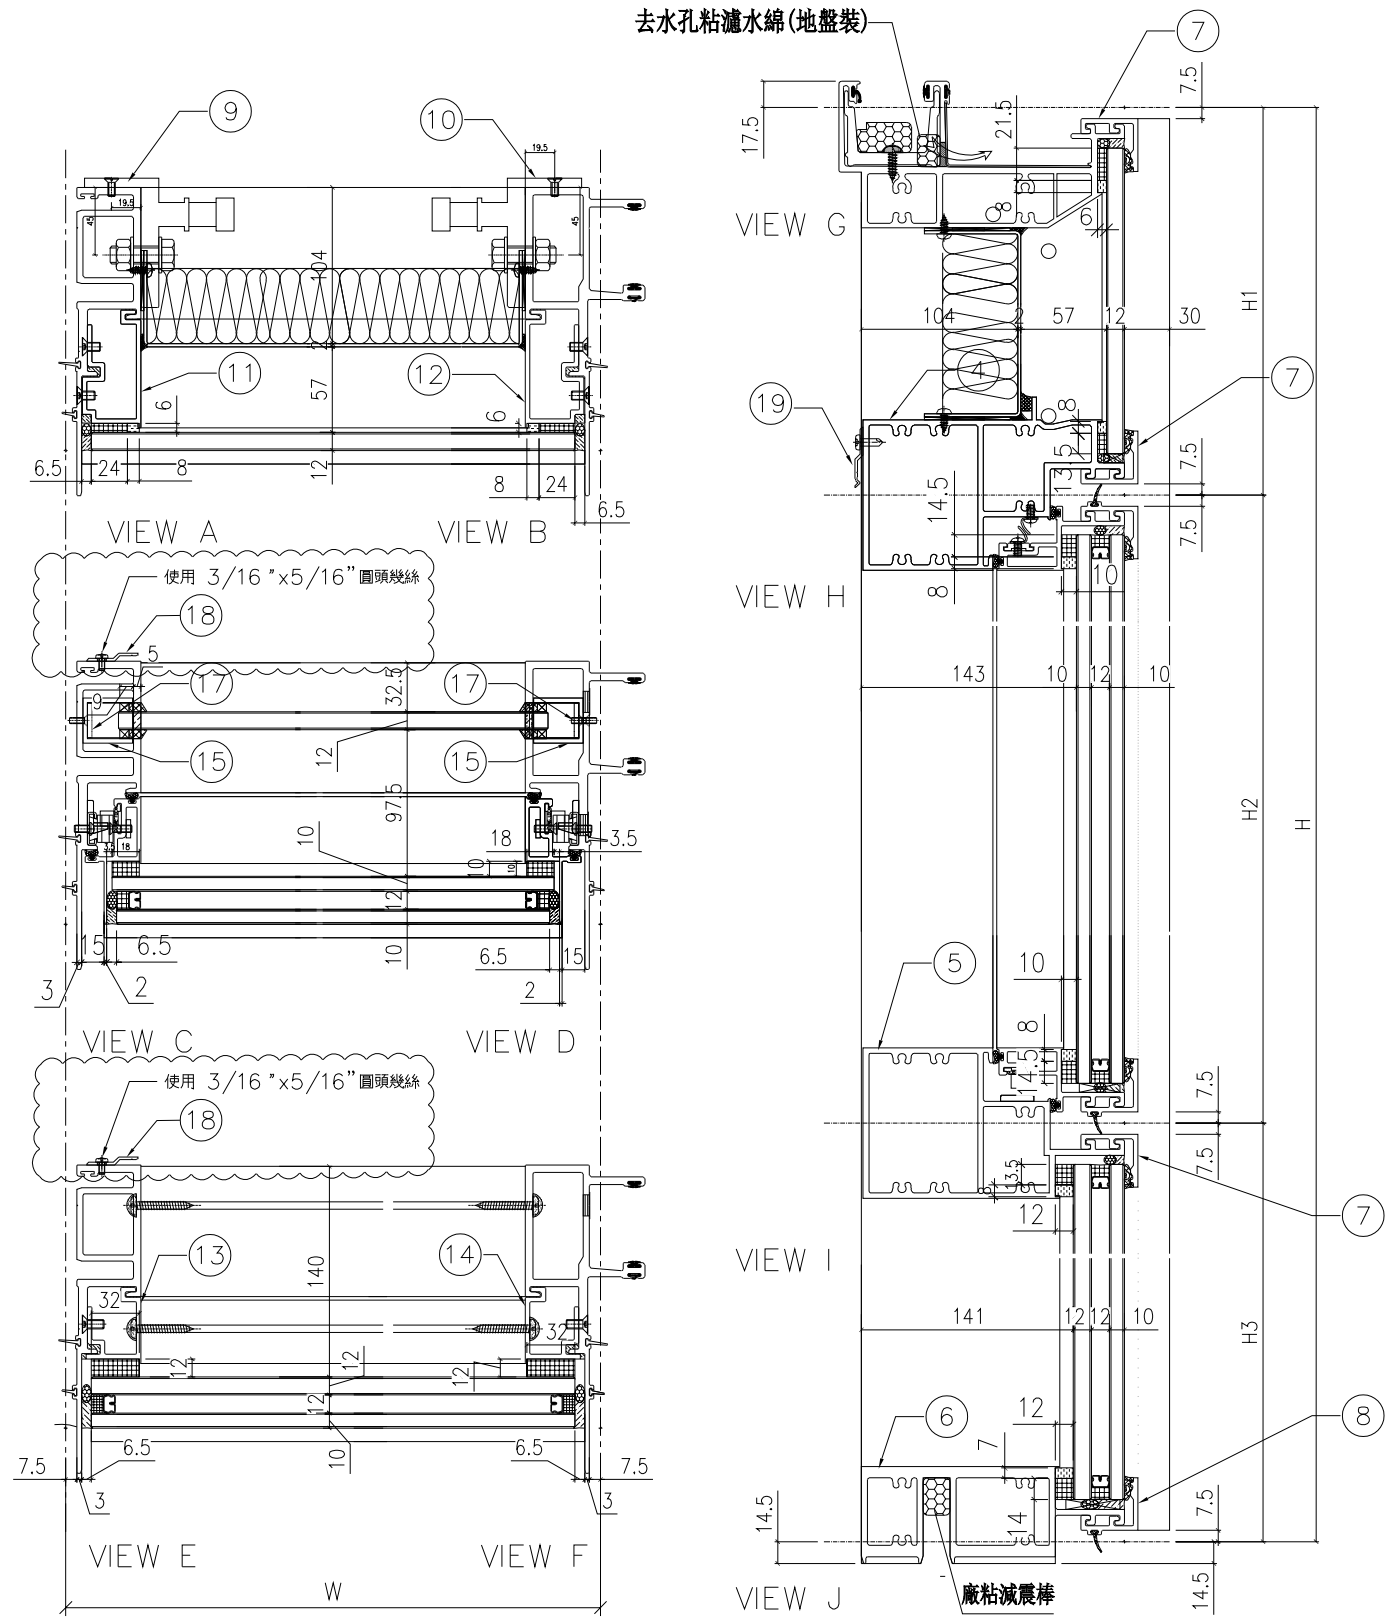

名稱	單元組裝圖	制圖	付吉寧	2022.04.05	修改	A		
材料		復核	謝永林	2022.04.14	日期	2022.05.14		
顏色	JMQ213457(三塗)	批准	胡哥		圖號	CW-PTMG21a(1)		

EG-DWG3

美特鋁質 有限公司
MIDI Aluminium Fabricator Ltd.

工程號	J853	地盤	延坪道住宅

使用位置
J853-SD-CW-4602
雲線處更改扇撐款式

節點圖見: CW-PTMG21a(1)
大樣圖見: CW-PTMG21a

分格W	分格H	分格H1	分格H2	分格H3		
1050	3300	957.5	1630	712.5		

序號	名稱	加工圖號	數量	長度	備註	模號
1	生母企	X85974-01aZ	1	3307		X85974
2	生公企	X85973-01a	1	3307		X85973
3	頂橫	X85982-03W-21	1	1035		X85982
4	上梗下生中橫	X85984-03-21	1	1027		X85984
5	上生下梗中橫	X85985-03-21	1	1027		X85985
6	底橫	X85981-03-21	1	1027		X85981
7	扣蓋（頂）	X85989-01-21	3	1028		X85989
8	扣蓋（底）	X85988-01-21	1	1028		X85988
9	掛碼	KM-GM01	1	200		X85998
10	掛碼	KM-GM02	1	200		X85998
11	單玻骨	UN-BM2	1	862.5		X85987
12	單玻骨	UN-BM2R	1	862.5		X85987
13	雙玻骨	UN-DM2	1	611.5		X85990
14	雙玻骨	UN-DM2R	1	611.5		X85990
15	玻璃攔河槽	LUC-01	2	317.5		JMFG0828
17	攔河槽鋁角	UN-AG01	2	23		JM1030
18	Z字碼	UN-Z04	8	50		
19	Z字碼	UN-Z01	3	50		

配件清單名稱	顏色	數量	備注	配件清單名稱	顏色	數量	備注
#10x5/8"圓頭鋼牙	A4-70	14	修背板用(300mmC/C)	3/16x1/2"平頭機絲	A4-70	24	修夾巴,3粒/支
#14x1-1/2"圓頭鋼牙	A4-70	40	修橫料	M5x12mm平頭機絲	A4-70	8	修攔河槽及鋁角
M6x12mm平頭機絲	A4-70	12	修企料單玻璃骨	2021-AA 24"東城產扇撐	304不鏽鋼	2	TH生窗用
M6x12mm平頭機絲	A4-70	6	修企料雙玻璃骨	2031-G(帶鑰匙)10"限位撐	304不鏽鋼	2	TH窗用(2只/窗)
M5x12mm平頭機絲	A4-70	4	固定掛碼到企料上	東城202-18轉角器	鋅合金	2	TH窗用(2只/窗)
M12x40mm六角螺栓	A4-70	4	企料鋁碼用(配1螺母,1平介,1彈介)	853-CZ1窗占	黑色	2	TH窗1只/玉
M5x12mm圓頭綱絲	A4-70	0	修套心	853-CZ2窗占	黑色	2	TH窗1只/玉
3/16x5/8"圓頭機絲	A4-70	8	修扇撐於玉上(5粒/只)	TC903扣碼	不鏽鋼	2	TH窗2個
3/16"x1/4"平頭機絲	A4-70	0	修加力巴	837-CWH-K2	不鏽鋼	2	TH窗2個
3/16x3/8"圓頭機絲	A4-70	10	修扇撐於框上	駿華T004鎖扣(夾巴)	鋅合金	8	TH8個/窗
3/16x3/8"圓頭機絲	A4-70	8	修限位撐	駿華J047鎖點(13mm高)	304不鏽鋼	8	TH8個/窗
3/16x1/2"圓頭機絲	A4-70	8	用於收扣碼	2026-010A(無蓋)	JMQ213457(三塗)	1	TH窗用(1只/窗)
3/16x1/2"圓頭機絲	A4-70	4	窗占用	#10x5/8"圓頭鋼牙	A4-70	4	修橫料Z字碼
3/16x3/8"平頭機絲	A4-70	16	組裝窗玉用	3/16"x5/16"圓頭幾絲	A4-70	16	修企料Z字碼

名稱	數據表	制圖	付吉寧	2022.04.05	修改	A		
材料		復核	謝永林	2022.04.14	日期	2022.05.14		
顏色	JMQ213457(三塗)	批准	胡哥		圖號	CW-PTMG21a(2)		

EG-DWG3

美特鋁質 有限公司
MIDI Aluminium Fabricator Ltd.

圖號	層數	數量	總數	樓層	使用位置
CW-PTMG21b	1	1	1	23F	J853-SD-CW-4602


更改扇撐款式

工程號	J853	地盤	延坪道住宅

數據表見: CW-PTMG21b(2)

節點圖見: CW-PTMG21b(1)

T窗限開300mm

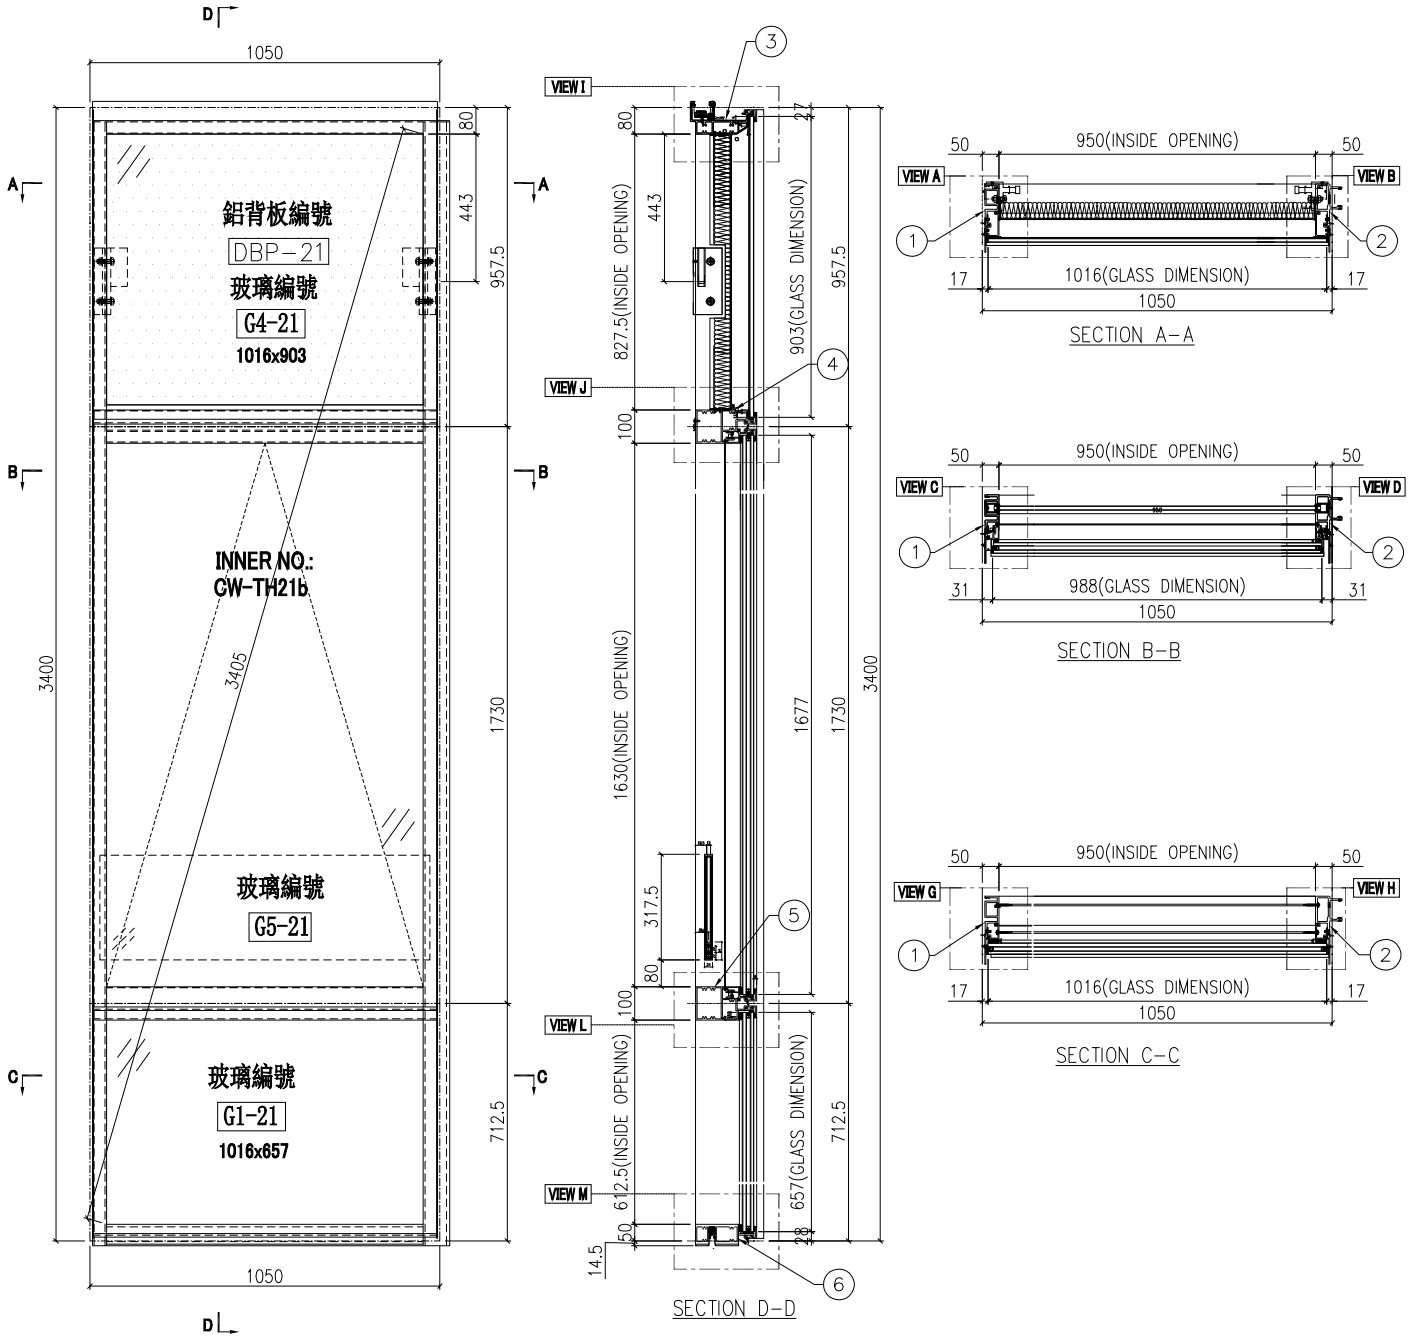

名稱	單元組裝圖	制圖	付吉寧	2022.04.05	修改	A		
材料		復核	謝永林	2022.04.14	日期	2022.05.14		
顏色	JMQ213457(三塗)	批准	胡哥		圖號	CW-PTMG21b		

EG-DWG3


美特鋁質 有限公司
MIDI Aluminium Fabricator Ltd.

使用位置
J853-SD-CW-4602

數據表見: CW-PTMG21b(2)

大樣圖見: CW-PTMG21b

工程號	J853	地盤	延坪道住宅

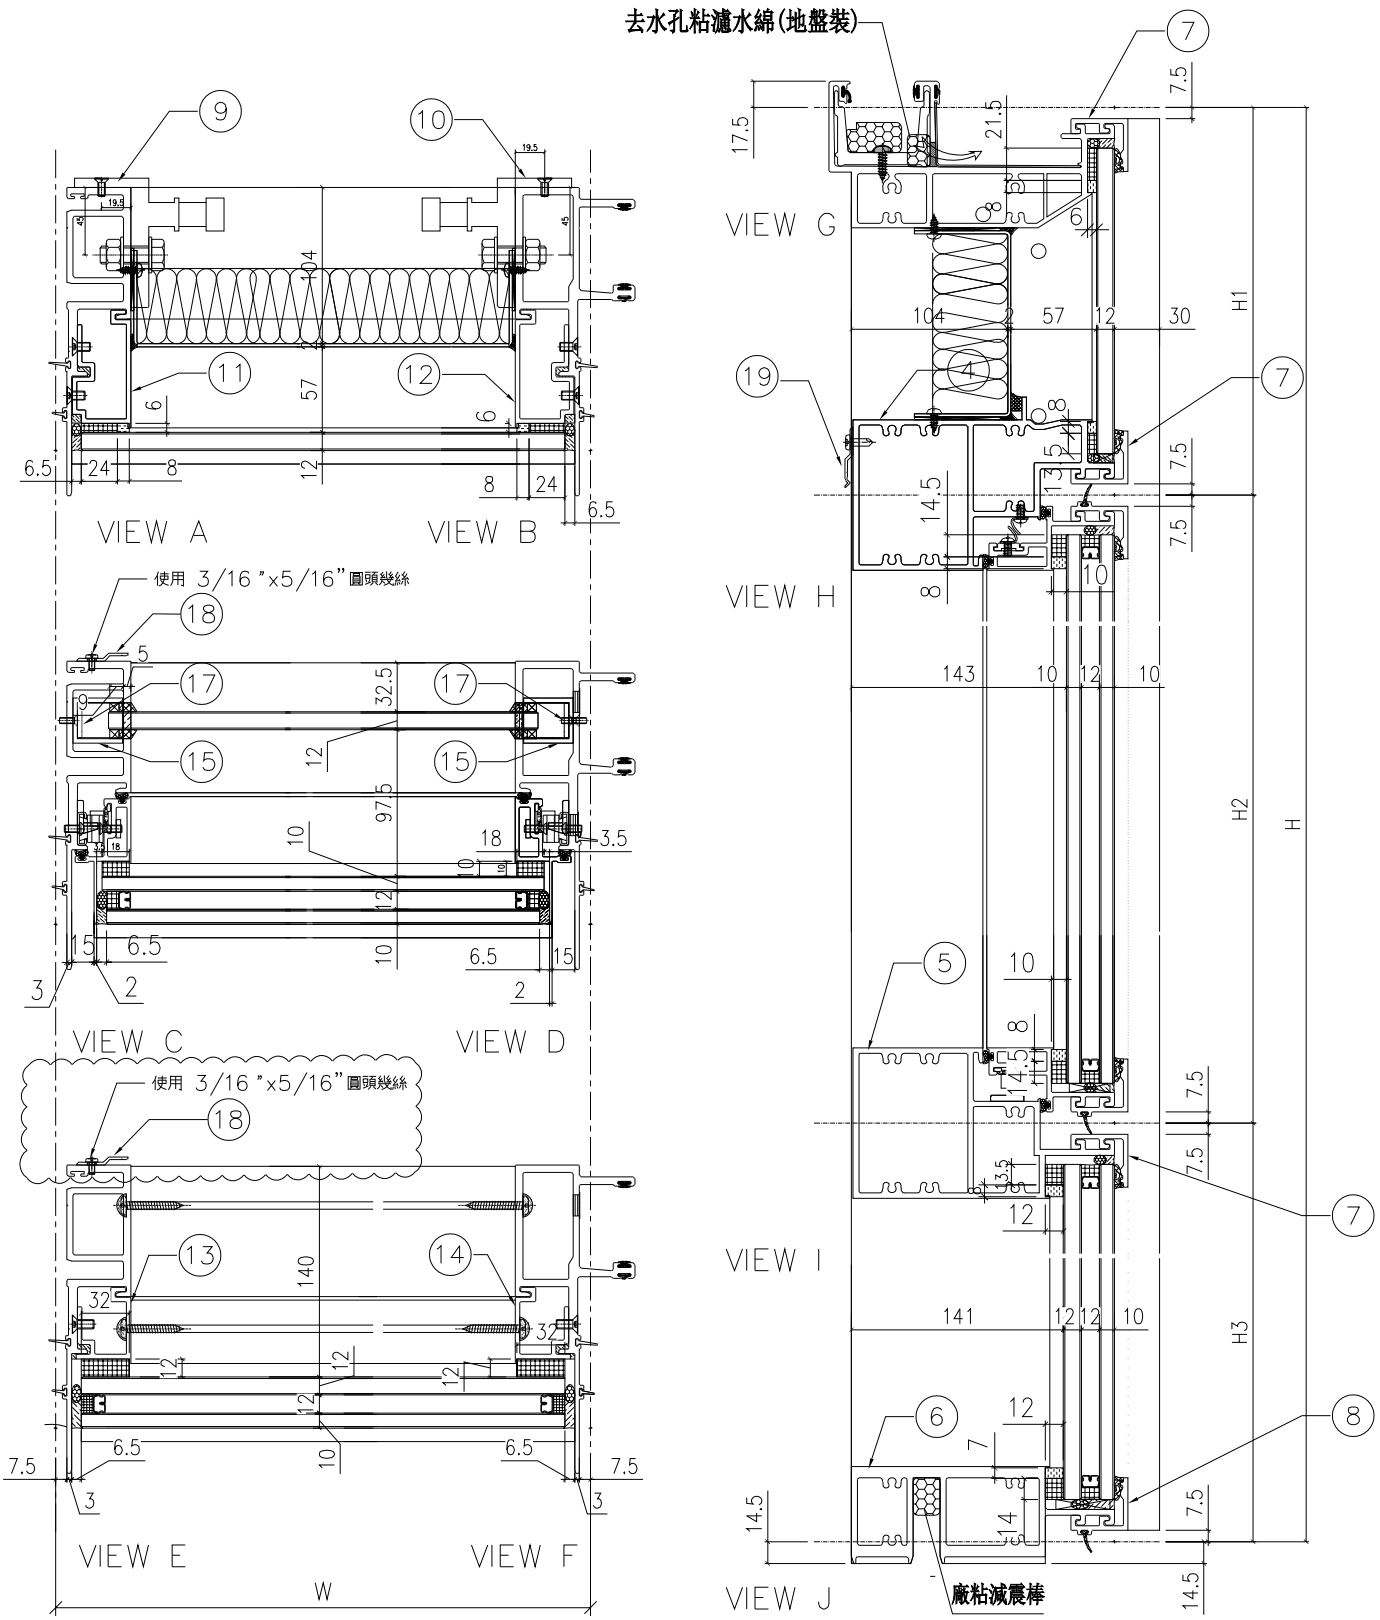

名稱	單元組裝圖	制圖	付吉寧	2022.04.05	修改	A		
材料		復核	謝永林	2022.04.14	日期	2022.05.14		
顏色	JMQ213457(三塗)	批准	胡哥		圖號	CW-PTMG21b(1)		

EG-DWG3

美特鋁質 有限公司
MIDI Aluminium Fabricator Ltd.

工程號	J853	地盤	延坪道住宅

使用位置
J853-SD-CW-4602

雲線處更改扇撐款式

節點圖見: CW-PTMG21b(1)
大樣圖見: CW-PTMG21b

分格W	分格H	分格H1	分格H2	分格H3		
1050	3400	957.5	1730	712.5		

序號	名稱	加工圖號	數量	長度	備註	模號
1	生母企	X85974-01bZ	1	3407		X85974
2	生公企	X85973-01b	1	3407		X85973
3	頂橫	X85982-03W-21	1	1035		X85982
4	上梗下生中橫	X85984-03-21	1	1027		X85984
5	上生下梗中橫	X85985-03-21	1	1027		X85985
6	底橫	X85981-03-21	1	1027		X85981
7	扣蓋（頂）	X85989-01-21	3	1028		X85989
8	扣蓋（底）	X85988-01-21	1	1028		X85988
9	掛碼	KM-GM01	1	200		X85998
10	掛碼	KM-GM02	1	200		X85998
11	單玻骨	UN-BM2	1	862.5		X85987
12	單玻骨	UN-BM2R	1	862.5		X85987
13	雙玻骨	UN-DM2	1	611.5		X85990
14	雙玻骨	UN-DM2R	1	611.5		X85990
15	玻璃攔河槽	LUC-01	2	317.5		JMFG0828
17	攔河槽鋁角	UN-AG01	2	23		JM1030
18	Z字碼	UN-Z04	8	50		
19	Z字碼	UN-Z01	3	50		

配件清單名稱	顏色	數量	備注	配件清單名稱	顏色	數量	備注
#10x5/8"圓頭鋼牙	A4-70	14	修背板用(300mmC/C)	3/16x1/2"平頭機絲	A4-70	24	修夾巴,3粒/支
#14x1-1/2"圓頭鋼牙	A4-70	40	修橫料	M5x12mm平頭機絲	A4-70	8	修攔河槽及鋁角
M6x12mm平頭機絲	A4-70	12	修企料單玻璃骨	2021-AA 24"東城產扇撐	304不鏽鋼	2	TH生窗用
M6x12mm平頭機絲	A4-70	6	修企料雙玻璃骨	2031-G(帶鑰匙)10"限位撐	304不鏽鋼	2	TH窗用(2只/窗)
M5x12mm平頭機絲	A4-70	4	固定掛碼到企料上	東城202-18轉角器	鋅合金	2	TH窗用(2只/窗)
M12x40mm六角螺栓	A4-70	4	企料鋁碼用(配1螺母,1平介,1彈介)	853-CZ1窗占	黑色	2	TH窗1只/玉
M5x12mm圓頭綱絲	A4-70	0	修套心	853-CZ2窗占	黑色	2	TH窗1只/玉
3/16x5/8"圓頭機絲	A4-70	8	修扇撐於玉上(5粒/只)	TC903扣碼	不鏽鋼	2	TH窗2個
3/16"x1/4"平頭機絲	A4-70	0	修加力巴	837-CWH-K2	不鏽鋼	2	TH窗2個
3/16x3/8"圓頭機絲	A4-70	10	修扇撐於框上	駿華T004鎖扣(夾巴)	鋅合金	8	TH8個/窗
3/16x3/8"圓頭機絲	A4-70	8	修限位撐	駿華J047鎖點(13mm高)	304不鏽鋼	8	TH8個/窗
3/16x1/2"圓頭機絲	A4-70	8	用於收扣碼	2026-010A(無蓋)	JMQ213457(三塗)	1	TH窗用(1只/窗)
3/16x1/2"圓頭機絲	A4-70	4	窗占用	#10x5/8"圓頭鋼牙	A4-70	4	修橫料Z字碼
3/16x3/8"平頭機絲	A4-70	16	組裝窗玉用	3/16"x5/16"圓頭幾絲	A4-70	16	修企料Z字碼

名稱	數據表	制圖	付吉寧	2022.04.05	修改	A		
材料		復核	謝永林	2022.04.14	日期	2022.05.14		
顏色	JMQ213457(三塗)	批准	胡哥		圖號	CW-PTMG21b(2)		

EG-DWG3

美特鋁質 有限公司
MIDI Aluminium Fabricator Ltd.

圖號	層數	數量	總數	樓層	使用位置
CW-PTMG21X	14	1	14	6F-15F,17F-22F	J853-SD-CW-4602


工程號	J853	地盤	延坪道住宅

更改扇撐款式

數據表見: CW-PTMG21X(2)

節點圖見: CW-PTMG21X(1)

T窗限開300mm

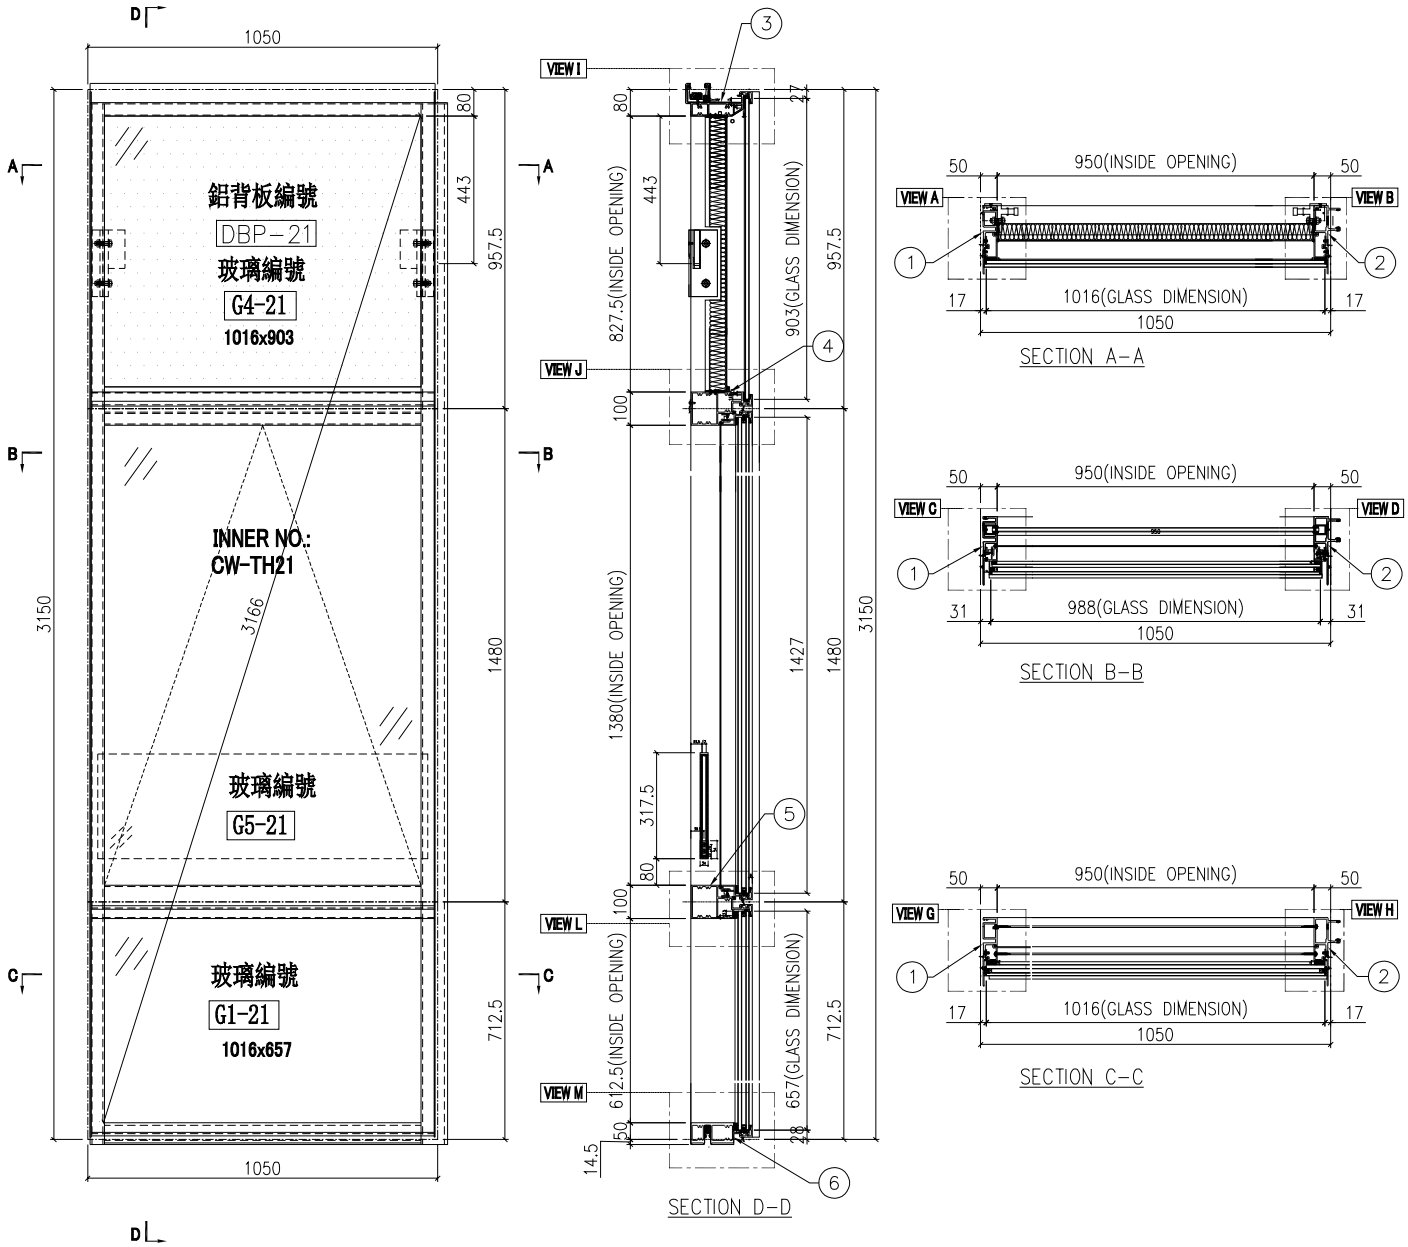

名稱	單元組裝圖	制圖	付吉寧	2022.04.05	修改	A		
材料		復核	謝永林	2022.04.14	日期	2022.05.14		
顏色	JMQ213457(三塗)	批准	胡哥		圖號	CW-PTMG21X		


美特鋁質 有限公司
MIDI Aluminium Fabricator Ltd.

使用位置
J853-SD-CW-4602

數據表見: CW-PTMG21X(2)

大樣圖見: CW-PTMG21X

工程號	J853	地盤	延坪道住宅

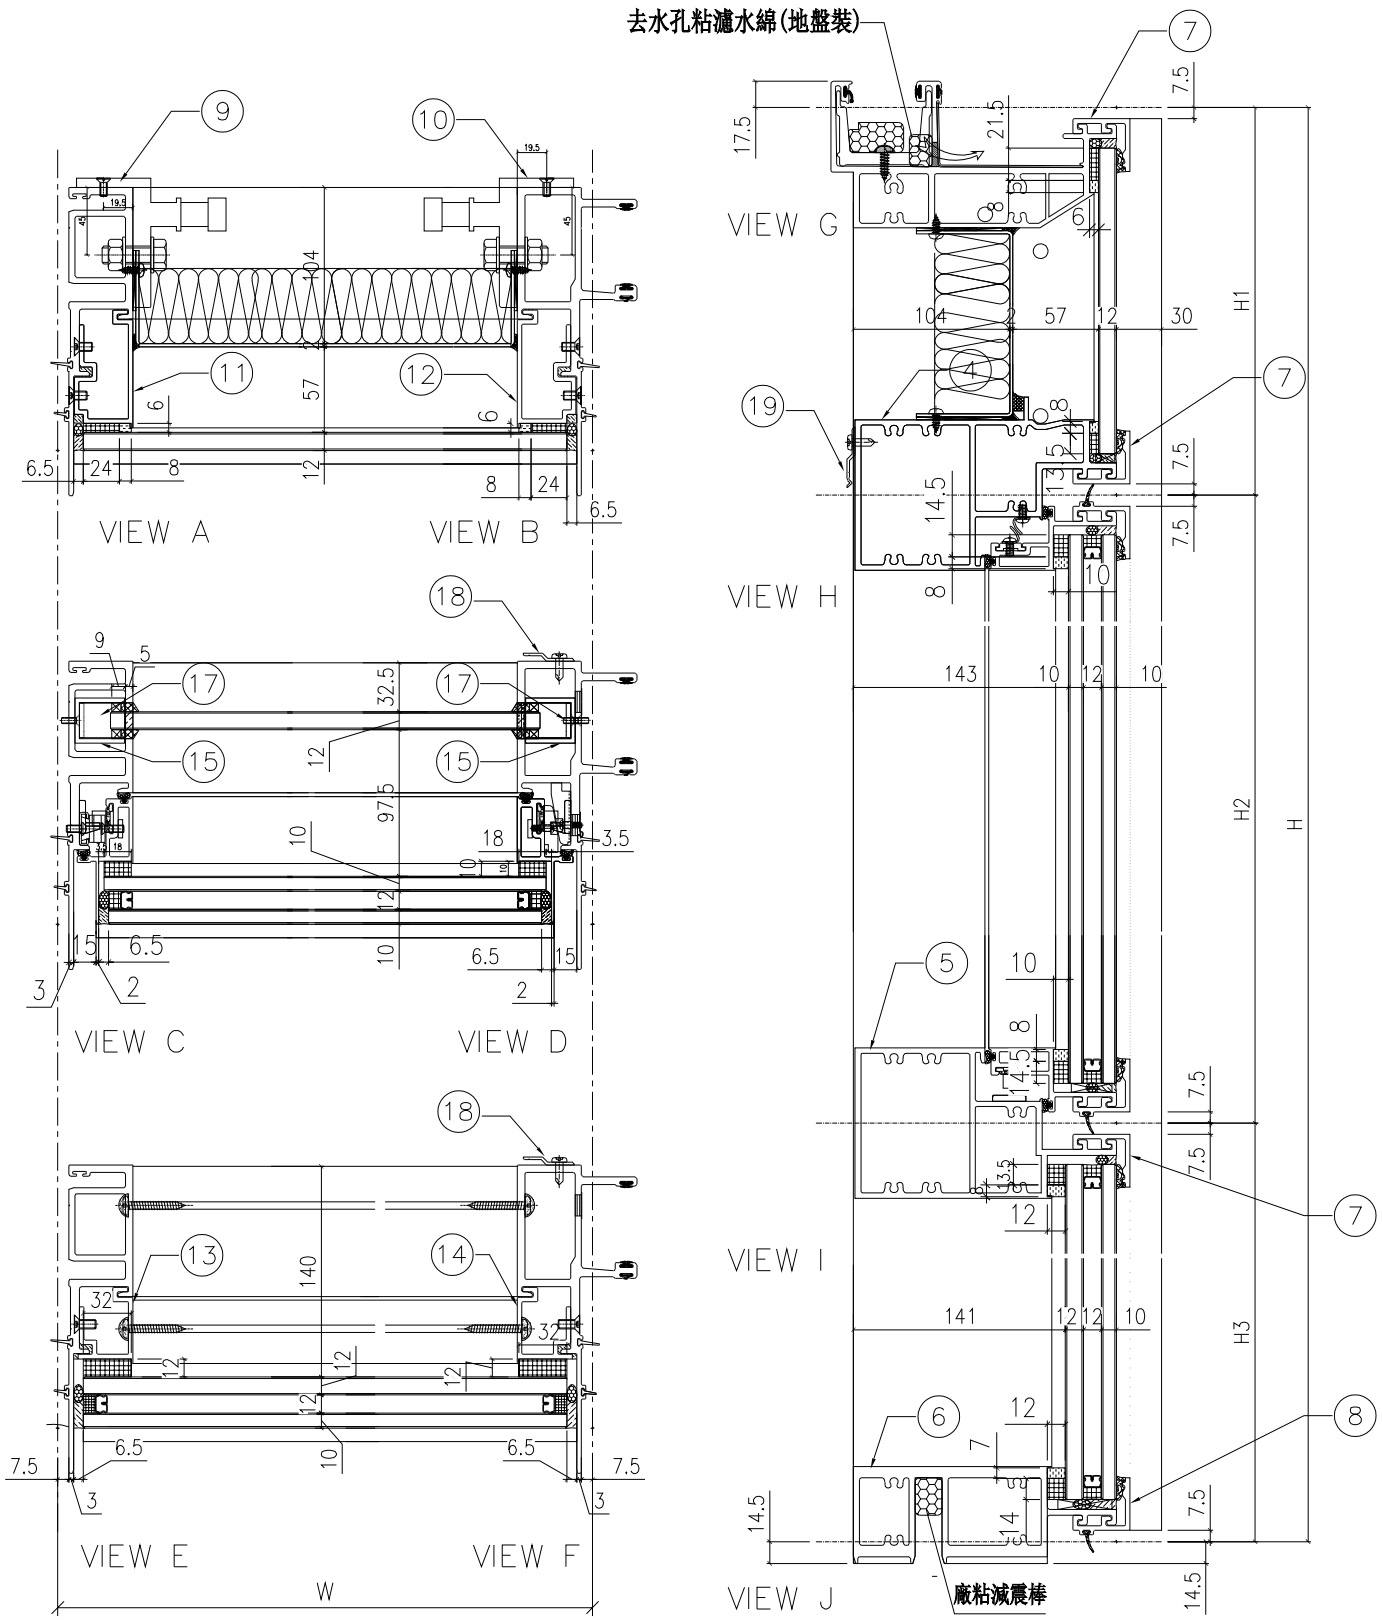

名稱	單元組裝圖	制圖	付吉寧	2022.04.05	修改	A		
材料		復核	謝永林	2022.04.14	日期	2022.05.14		
顏色	JMQ213457(三塗)	批准	胡哥		圖號	CW-PTMG21X(1)		

EG-DWG3

美特鋁質 有限公司
MIDI Aluminium Fabricator Ltd.

工程號	J853	地盤	延坪道住宅

使用位置
J853-SD-CW-4602
雲線處更改扇撐款式

節點圖見: CW-PTMG21X(1)
大樣圖見: CW-PTMG21X

分格W	分格H	分格H1	分格H2	分格H3		
1050	3150	957.5	1480	712.5		

序號	名稱	加工圖號	數量	長度	備註	模號
1	生母企	X85974-01	1	3157		X85974
2	生公企	X85973-01Z	1	3157		X85973
3	頂橫	X85982-03W-21	1	1035		X85982
4	上梗下生中橫	X85984-03-21	1	1027		X85984
5	上生下梗中橫	X85985-03-21	1	1027		X85985
6	底橫	X85981-03-21	1	1027		X85981
7	扣蓋（頂）	X85989-01-21	3	1028		X85989
8	扣蓋（底）	X85988-01-21	1	1028		X85988
9	掛碼	KM-GM01	1	200		X85998
10	掛碼	KM-GM02	1	200		X85998
11	單玻骨	UN-BM2	1	862.5		X85987
12	單玻骨	UN-BM2R	1	862.5		X85987
13	雙玻骨	UN-DM2	1	611.5		X85990
14	雙玻骨	UN-DM2R	1	611.5		X85990
15	玻璃攔河槽	LUC-01	2	317.5		JMFG0828
17	攔河槽鋁角	UN-AG01	2	23		JM1030
18	Z字碼	UN-Z04	9	50		
19	Z字碼	UN-Z01	3	50		

配件清單名稱	顏色	數量	備注	配件清單名稱	顏色	數量	備注
#10x5/8"圓頭鋼牙	A4-70	14	修背板用(300mmC/C)	3/16x1/2"平頭機絲	A4-70	24	修夾巴,3粒/支
#14x1-1/2"圓頭鋼牙	A4-70	40	修橫料	M5x12mm平頭機絲	A4-70	8	修攔河槽及鋁角
M6x12mm平頭機絲	A4-70	12	修企料單玻璃骨	2021-AA 24"東城產扇撐	304不鏽鋼	2	TH生窗用
M6x12mm平頭機絲	A4-70	6	修企料雙玻璃骨	~~2031-G(帶鑰匙)10"限位撐~~	~~304不鏽鋼~~	~~2~~	~~TH窗用(2只/窗)~~
M5x12mm平頭機絲	A4-70	4	固定掛碼到企料上	東城202-18轉角器	鋅合金	2	TH窗用(2只/窗)
M12x40mm六角螺栓	A4-70	4	企料鋁碼用(配1螺母,1平介,1彈介)	853-CZ1窗占	黑色	2	TH窗1只/玉
M5x12mm圓頭綱絲	A4-70	0	修套心	853-CZ2窗占	黑色	2	TH窗1只/玉
3/16x5/8"圓頭機絲	A4-70	8	修扇撐於玉上(5粒/只)	TC903扣碼	不鏽鋼	2	TH窗2個
3/16"x1/4"平頭機絲	A4-70	4	修加力巴	837-CWH-K2	不鏽鋼	2	TH窗2個
3/16x3/8"圓頭機絲	A4-70	10	修扇撐於框上	駿華T004鎖扣(夾巴)	鋅合金	8	TH8個/窗
3/16x3/8"圓頭機絲	A4-70	8	修限位撐	駿華J047鎖點(13mm高)	304不鏽鋼	8	TH8個/窗
3/16x1/2"圓頭機絲	A4-70	8	用於收扣碼	2026-010A(無蓋)	JMQ213457(三塗)	1	TH窗用(1只/窗)
3/16x1/2"圓頭機絲	A4-70	4	窗占用	#10x5/8"圓頭鋼牙	A4-70	11	修Z字碼
3/16x3/8"平頭機絲	A4-70	16	組裝窗玉用	#10x5/8"圓頭鋼牙	A4-70	22	2只/窗(修Z字碼)

名稱	數據表	制圖	付吉寧	2022.04.05	修改	A		
材料		復核	謝永林	2022.04.14	日期	2022.05.14		
顏色	JMQ213457(三塗)	批准	胡哥		圖號	CW-PTMG21X(2)		

EG-DWG3

美特鋁質 有限公司
MIDI Aluminium Fabricator Ltd.

圖號	層數	數量	總數	樓層	使用位置
CW-PTMG21aX	3	1	3	5F,16F,25F	J853-SD-CW-4602


工程號	J853	地盤	延坪道住宅

更改扇撐款式

數據表見: CW-PTMG21aX(2)

節點圖見: CW-PTMG21aX(1)

T窗限開300mm

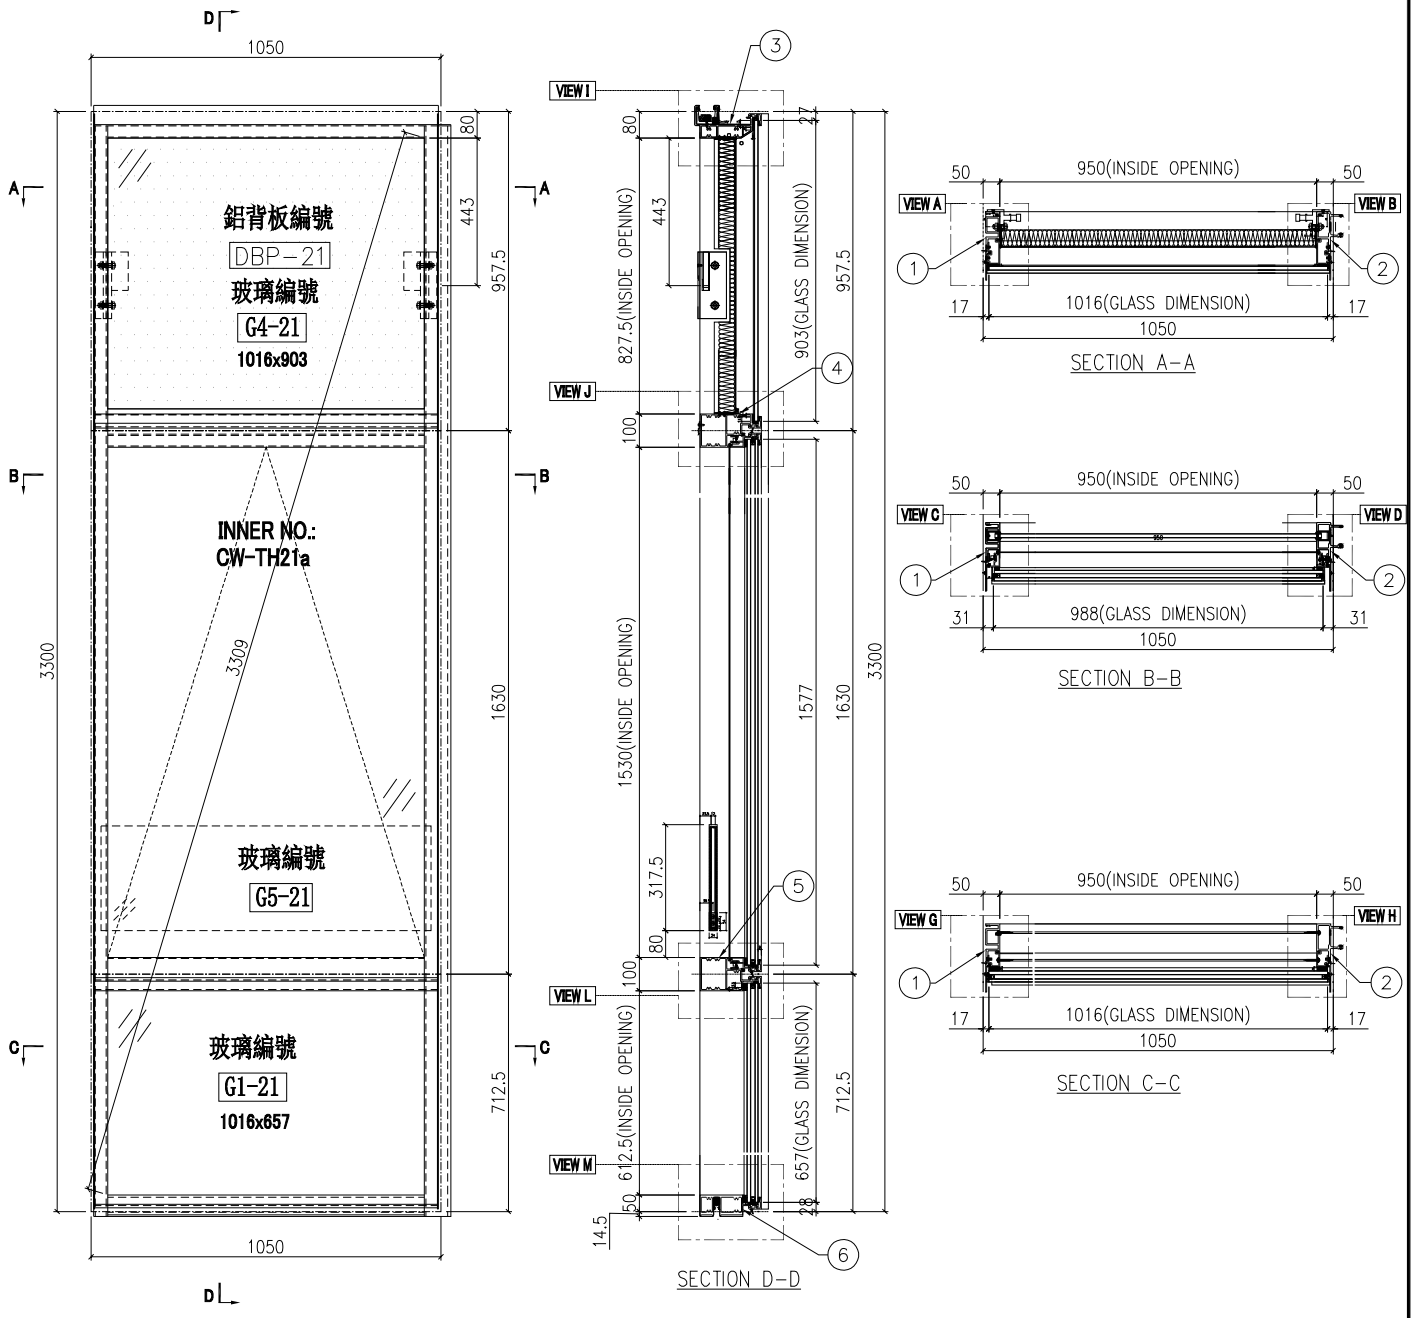

名稱	單元組裝圖	制圖	付吉寧	2022.04.05	修改	A		
材料		復核	謝永林	2022.04.14	日期	2022. 05. 14		
顏色	JMQ213457(三塗)	批准	胡哥		圖號	CW-PTMG21aX		

EG-DWG3


美特鋁質 有限公司
MIDI Aluminium Fabricator Ltd.

使用位置
J853-SD-CW-4602

數據表見: CW-PTMG21aX(2)

大樣圖見: CW-PTMG21aX

工程號	J853	地盤	延坪道住宅

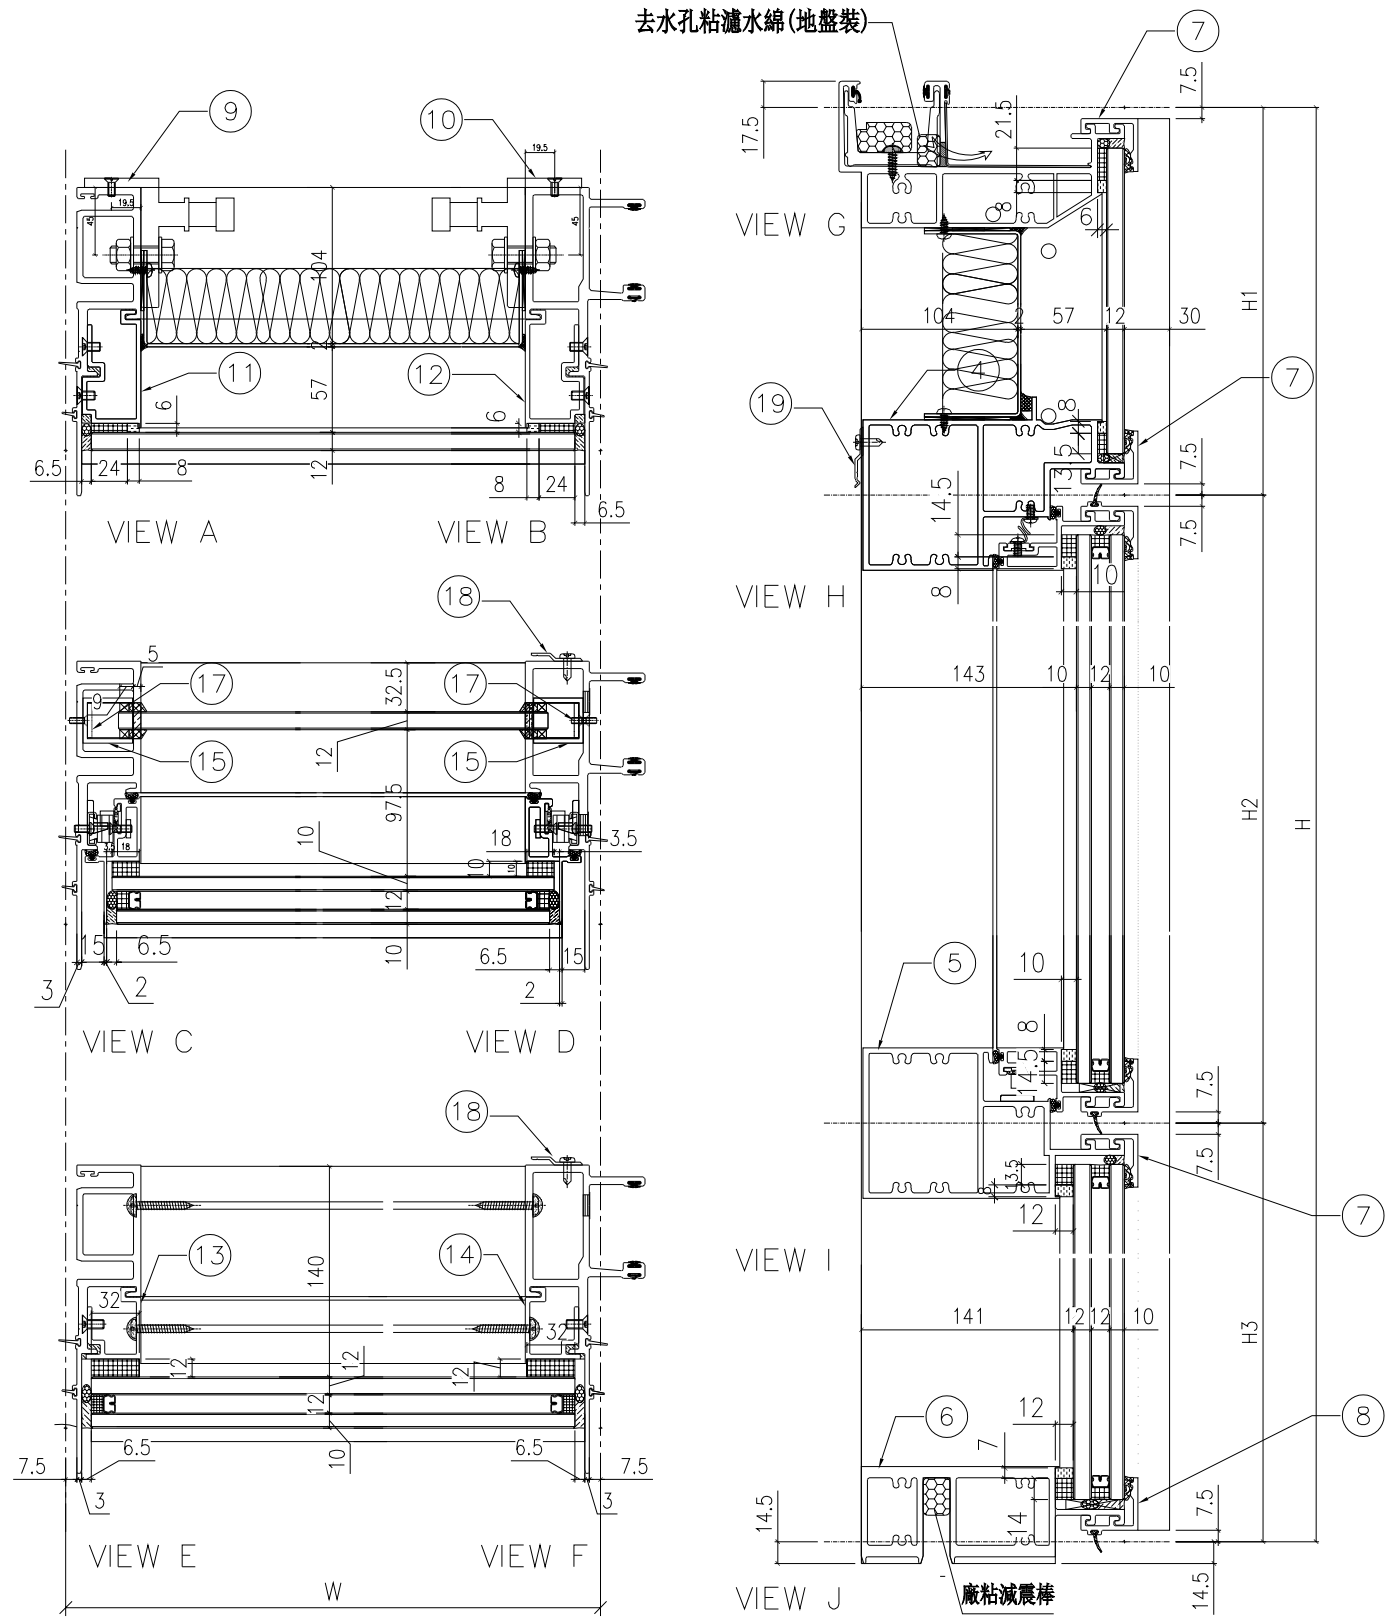

名稱	單元組裝圖	制圖	付吉寧	2022.04.05	修改	A		
材料		復核	謝永林	2022.04.14	日期	2022.05.14		
顏色	JMQ213457(三塗)	批准	胡哥		圖號	CW-PTMG21aX(1)		

EG-DWG3

美特鋁質 有限公司
MIDI Aluminium Fabricator Ltd.

工程號	J853	地盤	延坪道住宅

使用位置
J853-SD-CW-4602
雲線處更改扇撐款式

節點圖見: CW-PTMG21aX(1)
大樣圖見: CW-PTMG21aX

分格W	分格H	分格H1	分格H2	分格H3		
1050	3300	957.5	1630	712.5		

序號	名稱	加工圖號	數量	長度	備註	模號
1	生母企	X85974-01a	1	3307		X85974
2	生公企	X85973-01aZ	1	3307		X85973
3	頂橫	X85982-03W-21	1	1035		X85982
4	上梗下生中橫	X85984-03-21	1	1027		X85984
5	上生下梗中橫	X85985-03-21	1	1027		X85985
6	底橫	X85981-03-21	1	1027		X85981
7	扣蓋（頂）	X85989-01-21	3	1028		X85989
8	扣蓋（底）	X85988-01-21	1	1028		X85988
9	掛碼	KM-GM01	1	200		X85998
10	掛碼	KM-GM02	1	200		X85998
11	單玻骨	UN-BM2	1	862.5		X85987
12	單玻骨	UN-BM2R	1	862.5		X85987
13	雙玻骨	UN-DM2	1	611.5		X85990
14	雙玻骨	UN-DM2R	1	611.5		X85990
15	玻璃攔河槽	LUC-01	2	317.5		JMFG0828
17	攔河槽鋁角	UN-AG01	2	23		JM1030
18	Z字碼	UN-Z04	8	50		
19	Z字碼	UN-Z01	3	50		

配件清單名稱	顏色	數量	備注	配件清單名稱	顏色	數量	備注
#10x5/8"圓頭鋼牙	A4-70	14	修背板用(300mmC/C)	3/16x1/2"平頭機絲	A4-70	24	修夾巴,3粒/支
#14x1-1/2"圓頭鋼牙	A4-70	40	修橫料	M5x12mm平頭機絲	A4-70	8	修攔河槽及鋁角
M6x12mm平頭機絲	A4-70	12	修企料單玻璃骨	2021-AA 24"東城產扇撐	304不鏽鋼	2	TH生窗用
M6x12mm平頭機絲	A4-70	6	修企料雙玻璃骨	2031-G(帶鑰匙)10"限位撐	304不鏽鋼	2	TH窗用(2只/窗)
M5x12mm平頭機絲	A4-70	4	固定掛碼到企料上	東城202-18轉角器	鋅合金	2	TH窗用(2只/窗)
M12x40mm六角螺栓	A4-70	4	企料鋁碼用(配1螺母,1平介,1彈介)	853-CZ1窗占	黑色	2	TH窗1只/玉
M5x12mm圓頭綱絲	A4-70	0	修套心	853-CZ2窗占	黑色	2	TH窗1只/玉
3/16x5/8"圓頭機絲	A4-70	8	修扇撐於玉上(5粒/只)	TC903扣碼	不鏽鋼	2	TH窗2個
3/16"x1/4"平頭機絲	A4-70	4	修加力巴	837-CWH-K2	不鏽鋼	2	TH窗2個
3/16x3/8"圓頭機絲	A4-70	10	修扇撐於框上	駿華T004鎖扣(夾巴)	鋅合金	8	TH8個/窗
3/16x3/8"圓頭機絲	A4-70	8	修限位撐	駿華J047鎖點(13mm高)	304不鏽鋼	8	TH8個/窗
3/16x1/2"圓頭機絲	A4-70	8	用於收扣碼	2026-010A(無蓋)	JMQ213457(三塗)	1	TH窗用(1只/窗)
3/16x1/2"圓頭機絲	A4-70	4	窗占用	#10x5/8"圓頭鋼牙	A4-70	11	修Z字碼
3/16x3/8"平頭機絲	A4-70	16	組裝窗玉用	#10x5/8"圓頭鋼牙	A4-70	22	2只/窗(修Z字碼)

名稱	數據表	制圖	付吉寧	2022.04.05	修改	A		
材料		復核	謝永林	2022.04.14	日期	2022.05.14		
顏色	JMQ213457(三塗)	批准	胡哥		圖號	CW-PTMG21aX(2)		

EG-DWG3

美特鋁質 有限公司
MIDI Aluminium Fabricator Ltd.

圖號	層數	數量	總數	樓層	使用位置
CW-PTMG21bX	1	1	1	23F	J853-SD-CW-4602


工程號	J853	地盤	延坪道住宅

更改扇撐款式

數據表見: CW-PTMG21bX(2)

節點圖見: CW-PTMG21bX(1)

T窗限開300mm

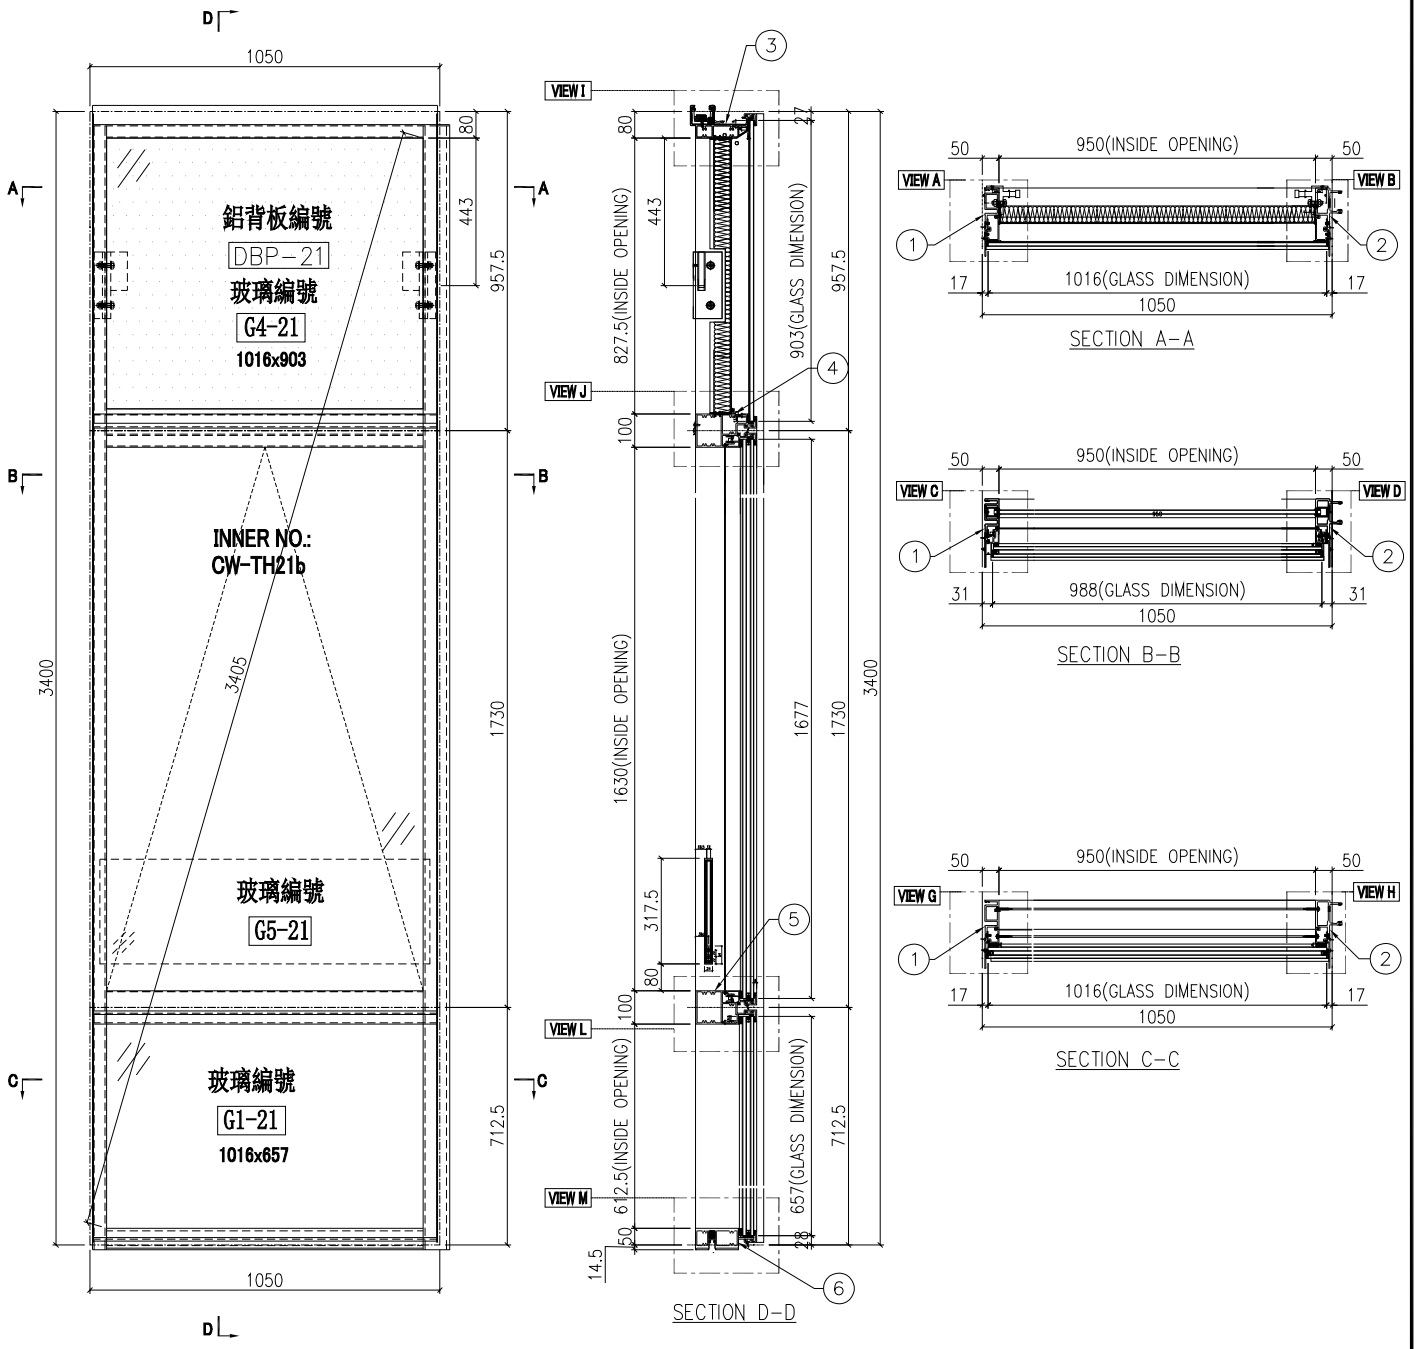

名稱	單元組裝圖	制圖	付吉寧	2022.04.05	修改	A		
材料		復核	謝永林	2022.04.14	日期	2022.05.14		
顏色	JMQ213457(三塗)	批准	胡哥		圖號	CW-PTMG21bX		

EG-DWG3


美特鋁質 有限公司
MIDI Aluminium Fabricator Ltd.

使用位置
J853-SD-CW-4602

數據表見: CW-PTMG21bX(2)

大樣圖見: CW-PTMG21bX

工程號	J853	地盤	延坪道住宅

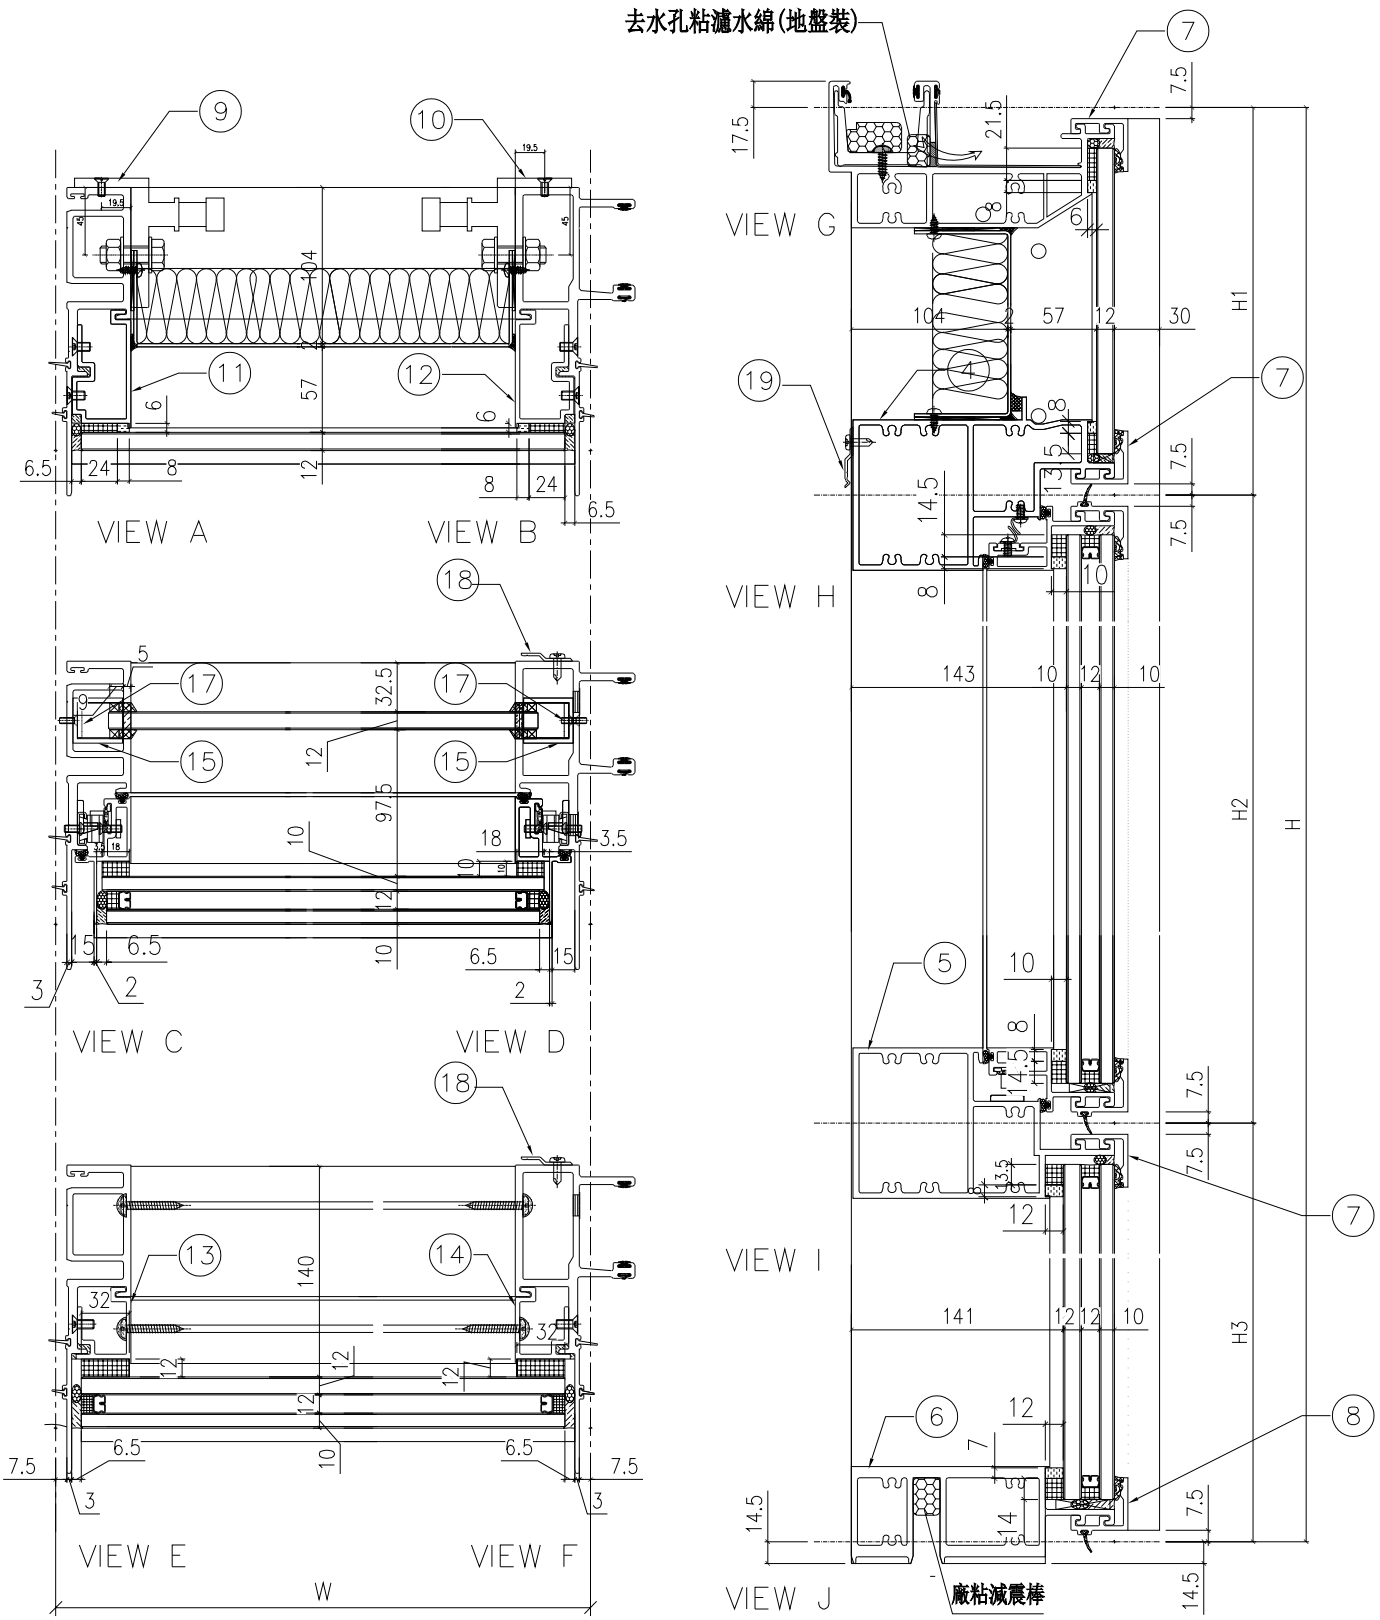

名稱	單元組裝圖	制圖	付吉寧	2022.04.05	修改	A		
材料		復核	謝永林	2022.04.14	日期	2022.05.14		
顏色	JMQ213457(三塗)	批准	胡哥		圖號	CW-PTMG21bX(1)		

EG-DWG3

美特鋁質 有限公司
MIDI Aluminium Fabricator Ltd.

工程號	J853	地盤	延坪道住宅

使用位置
J853-SD-CW-4602
雲線處更改扇撐款式

節點圖見: CW-PTMG21bX(1)
大樣圖見: CW-PTMG21bX

分格W	分格H	分格H1	分格H2	分格H3		
1050	3400	957.5	1730	712.5		
序號	名稱	加工圖號	數量	長度	備註	模號
1	生母企	X85974-01b	1	3407		X85974
2	生公企	X85973-01bZ	1	3407		X85973
3	頂橫	X85982-03W-21	1	1035		X85982
4	上梗下生中橫	X85984-03-21	1	1027		X85984
5	上生下梗中橫	X85985-03-21	1	1027		X85985
6	底橫	X85981-03-21	1	1027		X85981
7	扣蓋（頂）	X85989-01-21	3	1028		X85989
8	扣蓋（底）	X85988-01-21	1	1028		X85988
9	掛碼	KM-GM01	1	200		X85998
10	掛碼	KM-GM02	1	200		X85998
11	單玻骨	UN-BM2	1	862.5		X85987
12	單玻骨	UN-BM2R	1	862.5		X85987
13	雙玻骨	UN-DM2	1	611.5		X85990
14	雙玻骨	UN-DM2R	1	611.5		X85990
15	玻璃攔河槽	LUC-01	2	317.5		JMFG0828
17	攔河槽鋁角	UN-AG01	2	23		JM1030
18	Z字碼	UN-Z04	8	50		
19	Z字碼	UN-Z01	3	50		

配件清單名稱	顏色	數量	備注	配件清單名稱	顏色	數量	備注
#10x5/8"圓頭鋼牙	A4-70	14	修背板用(300mmC/C)	3/16x1/2"平頭機絲	A4-70	24	修夾巴,3粒/支
#14x1-1/2"圓頭鋼牙	A4-70	40	修橫料	M5x12mm平頭機絲	A4-70	8	修攔河槽及鋁角
M6x12mm平頭機絲	A4-70	12	修企料單玻璃骨	2021-AA 24"東城產扇撐	304不鏽鋼	2	TH生窗用
M6x12mm平頭機絲	A4-70	6	修企料雙玻璃骨	2031-C(帶鑰匙)10"限位撐	304不鏽鋼	2	TH窗用(2只/窗)
M5x12mm平頭機絲	A4-70	4	固定掛碼到企料上	東城202-18轉角器	鋅合金	2	TH窗用(2只/窗)
M12x40mm六角螺栓	A4-70	4	企料鋁碼用(配1螺母,1平介,1彈介)	853-CZ1窗占	黑色	2	TH窗1只/玉
M5x12mm圓頭綱絲	A4-70	0	修套心	853-CZ2窗占	黑色	2	TH窗1只/玉
3/16x5/8"圓頭機絲	A4-70	8	修扇撐於玉上(5粒/只)	TC903扣碼	不鏽鋼	2	TH窗2個
3/16"x1/4"平頭機絲	A4-70	4	修加力巴	837-CWH-K2	不鏽鋼	2	TH窗2個
3/16x3/8"圓頭機絲	A4-70	10	修扇撐於框上	駿華T004鎖扣(夾巴)	鋅合金	8	TH8個/窗
3/16x3/8"圓頭機絲	A4-70	8	修限位撐	駿華J047鎖點(13mm高)	304不鏽鋼	8	TH8個/窗
3/16x1/2"圓頭機絲	A4-70	8	用於收扣碼	2026-010A(無蓋)	JMQ213457(三塗)	1	TH窗用(1只/窗)
3/16x1/2"圓頭機絲	A4-70	4	窗占用	#10x5/8"圓頭鋼牙	A4-70	11	修Z字碼
3/16x3/8"平頭機絲	A4-70	16	組裝窗玉用	#10x5/8"圓頭鋼牙	A4-70	22	2只/窗(修Z字碼)

名稱	數據表	制圖	付吉寧	2022.04.05	修改	A		
材料		復核	謝永林	2022.04.14	日期	2022.05.14		
顏色	JMQ213457(三塗)	批准	胡哥		圖號	CW-PTMG21bX(2)		

EG-DWG3

美特鋁質 有限公司
MIDI Aluminium Fabricator Ltd.


圖號	層數	數量	總數	樓層	使用位置
CW-PTMG06	10	1	10	10F-15F,17F-22F	J853-SD-CW-4606

工程號	J853	地盤	延坪道住宅

更改扇撐款式

數據表見: CW-PTMG06(2)

節點圖見: CW-PTMG06(1)

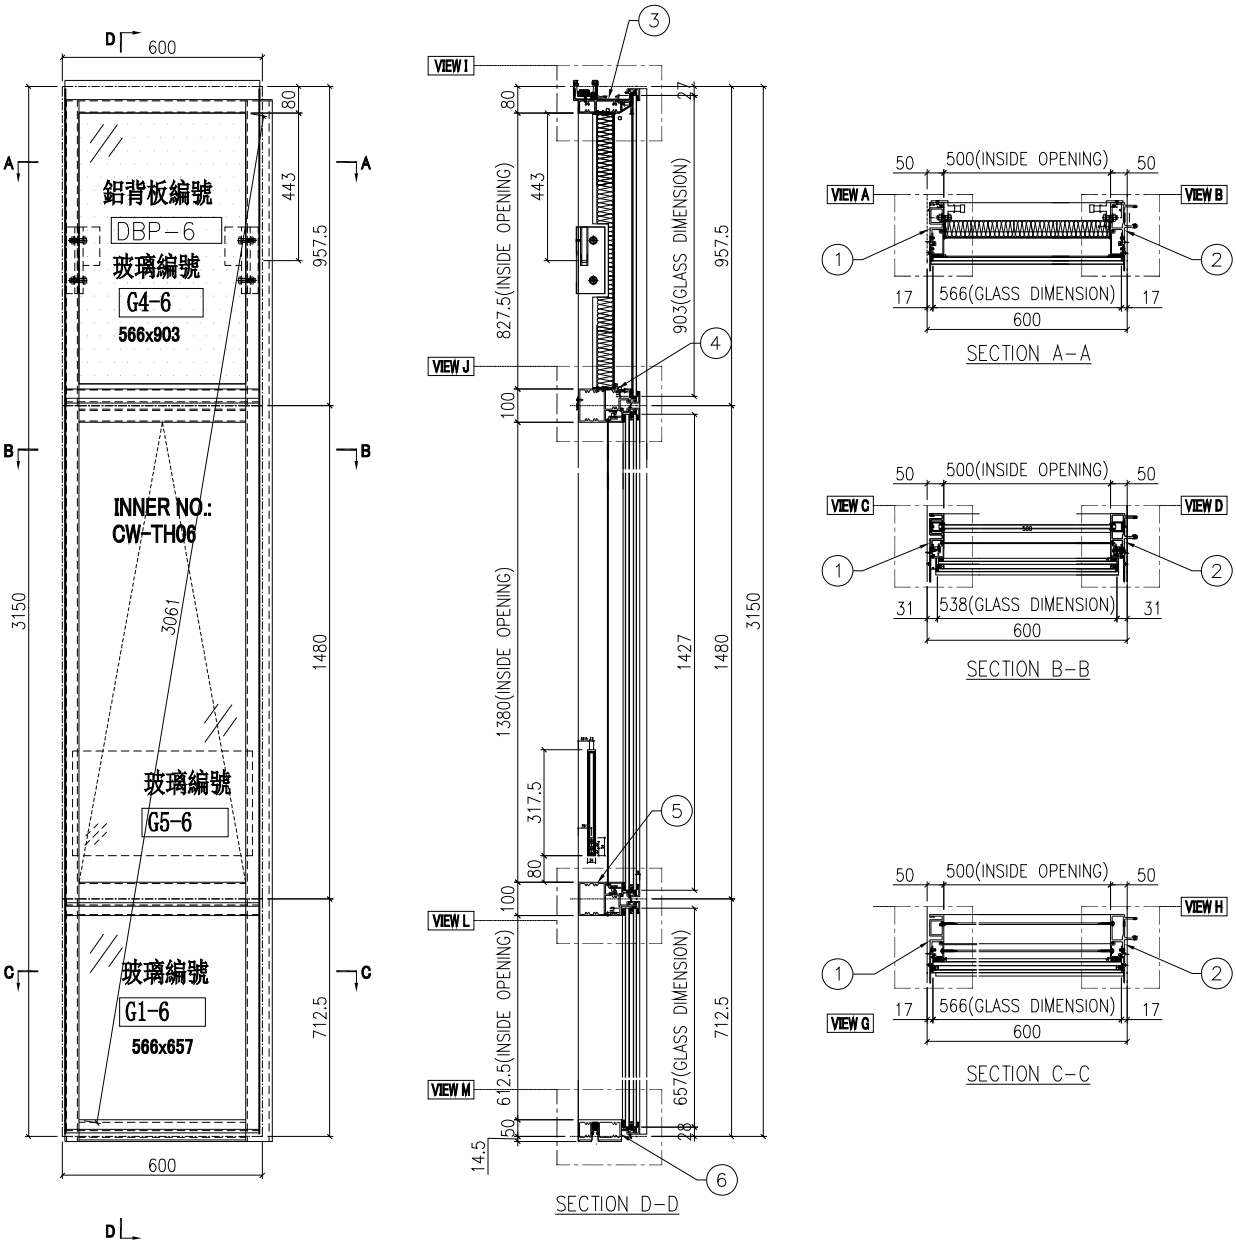

名稱	單元組裝圖	制圖	付吉寧	2022.04.05	修改	A		
材料		復核	謝永林	2022.04.14	日期	2022.05.14		
顏色	JMQ213457(三塗)	批准	胡哥		圖號	CW-PTMG06		


美特鋁質 有限公司
MIDI Aluminium Fabricator Ltd.

使用位置
J853-SD-CW-4606

數據表見: CW-PTMG06(2)

大樣圖見: CW-PTMG06

工程號	J853	地盤	延坪道住宅

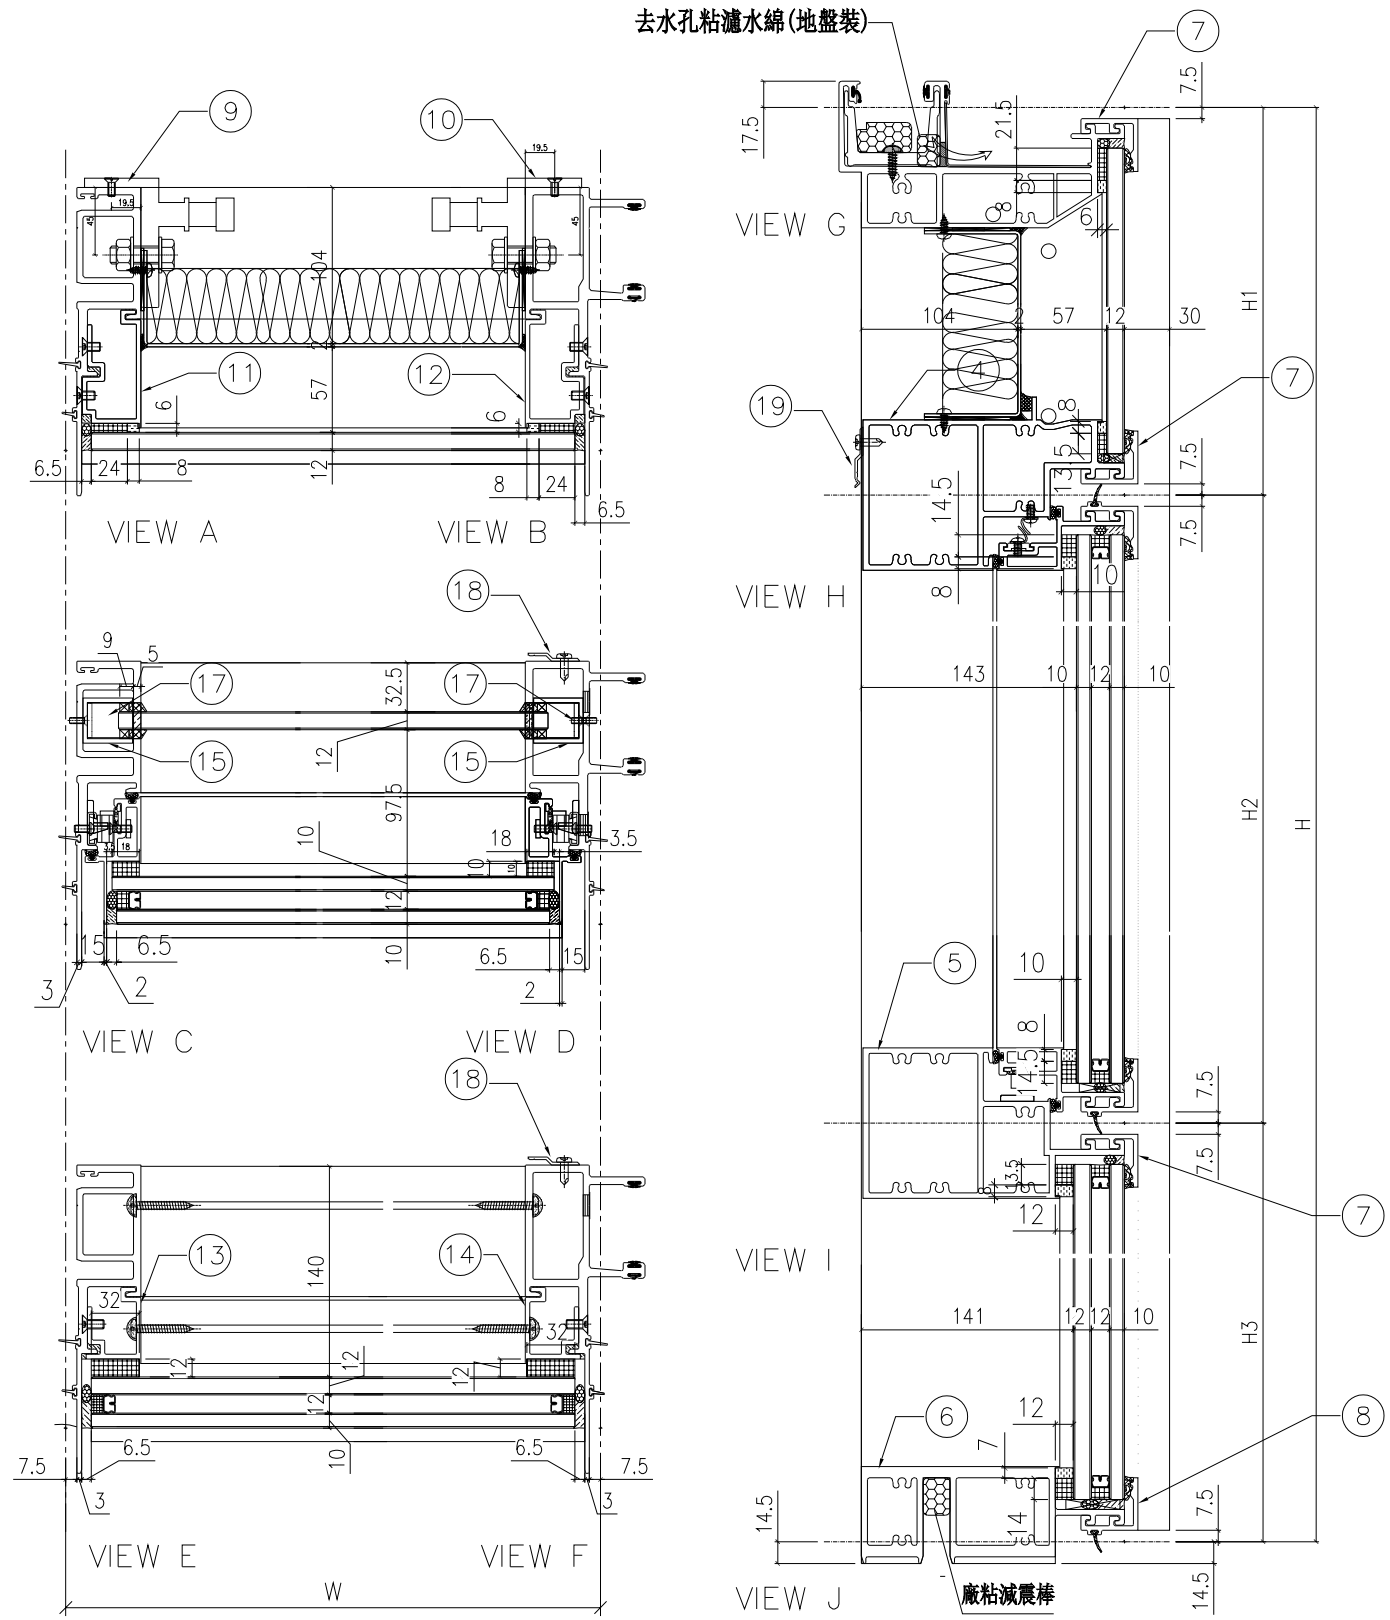

名稱	單元組裝圖	制圖	付吉寧	2022.04.05	修改	A		
材料		復核	謝永林	2022.04.14	日期	2022.05.14		
顏色	JMQ213457(三塗)	批准	胡哥		圖號	CW-PTMG06(1)		

EG-DWG3

美特鋁質 有限公司
MIDI Aluminium Fabricator Ltd.

工程號	J853	地盤	延坪道住宅

使用位置
J853-SD-CW-4606
雲線處更改扇撐款式

節點圖見: CW-PTMG06(1)
大樣圖見: CW-PTMG06

分格W	分格H	分格H1	分格H2	分格H3		
600	3150	957.5	1480	712.5		
序號	名稱	加工圖號	數量	長度	備註	模號
1	生母企	X85974-01	1	3157		X85974
2	生公企	X85973-01Z	1	3157		X85973
3	頂橫	X85982-03W-06	1	585		X85982
4	上梗下生中橫	X85984-03-06	1	577		X85984
5	上生下梗中橫	X85985-03-06	1	577		X85985
6	底橫	X85981-03-06	1	577		X85981
7	扣蓋（頂）	X85989-01-06	3	578		X85989
8	扣蓋（底）	X85988-01-06	1	578		X85988
9	掛碼	KM-GM01	1	200		X85998
10	掛碼	KM-GM02	1	200		X85998
11	單玻骨	UN-BM2	1	862.5		X85987
12	單玻骨	UN-BM2R	1	862.5		X85987
13	雙玻骨	UN-DM2	1	611.5		X85990
14	雙玻骨	UN-DM2R	1	611.5		X85990
15	玻璃攔河槽	LUC-01	2	317.5		JMFG0828
17	攔河槽鋁角	UN-AG01	2	23		JM1030
18	Z字碼	UN-Z04	9	50		
19	Z字碼	UN-Z01	2	50		

配件清單名稱	顏色	數量	備注	配件清單名稱	顏色	數量	備注
#10x5/8"圓頭鋼牙	A4-70	14	修背板用(300mmC/C)	3/16x1/2"平頭機絲	A4-70	24	修夾巴,3粒/支
#14x1-1/2"圓頭鋼牙	A4-70	40	修橫料	~~M5x12mm平頭機絲~~	~~A4-70~~	~~8~~	~~修攔河槽及鋁角~~
M6x12mm平頭機絲	A4-70	12	修企料單玻璃骨	2021-AA 24"束城產扇撐	304不鏽鋼	2	TH生窗用
M6x12mm平頭機絲	A4-70	6	修企料雙玻璃骨	~~2031-G(帶鑰匙)10"限位撐~~	~~304不鏽鋼~~	~~2~~	~~TH窗用(2只/窗)~~
M5x12mm平頭機絲	A4-70	4	固定掛碼到企料上	束城202-18轉角器	鋅合金	2	TH窗用(2只/窗)
M12x40mm六角螺栓	A4-70	4	企料鋁碼用(配1螺母,1半介,1彈介)	853-CZ1窗占	黑色	2	TH窗1只/玉
M5x12mm圓頭綱絲	A4-70	0	修套心	853-CZ2窗占	黑色	2	TH窗1只/玉
3/16x5/8"圓頭機絲	A4-70	8	修扇撐於玉上(5粒/只)	TC903扣碼	不鏽鋼	2	TH窗2個
3/16"x1/4"平頭機絲	A4-70	4	修加力巴	837-CWH-K2	不鏽鋼	2	TH窗2個
3/16x3/8"圓頭機絲	A4-70	10	修扇撐於框上	駿華T004鎖扣(夾巴)	鋅合金	8	TH8個/窗
3/16x3/8"圓頭機絲	A4-70	8	修限位撐	駿華J047鎖點(13mm高)	304不鏽鋼	8	TH8個/窗
3/16x1/2"圓頭機絲	A4-70	8	用於收扣碼	2026-010A(無蓋)	JMQ213457(一塗)	1	TH窗用(1只/窗)
3/16x1/2"圓頭機絲	A4-70	4	窗占用	#10x5/8"圓頭鋼牙	A4-70	11	修Z字碼
3/16x3/8"平頭機絲	A4-70	16	組裝窗玉用	#10x5/8"圓頭鋼牙	A4-70	22	2只/窗(修Z字碼)

名稱	數據表	制圖	付吉寧	2022.04.05	修改	A		
材料		復核	謝永林	2022.04.14	日期	2022.05.14		
顏色	JMQ213457(三塗)	批准	胡哥		圖號	CW-PTMG06(2)		

EG-DWG3

美特鋁質 有限公司
MIDI Aluminium Fabricator Ltd.


工程號	J853	地盤	延坪道住宅


數據表見: CW-PTMG06a(2)

節點圖見: CW-PTMG06a(1)


圖號	層數	數量	總數	樓層	使用位置
CW-PTMG06a	2	1	2	16F,25F	J853-SD-CW-4606

更改扇撐款式

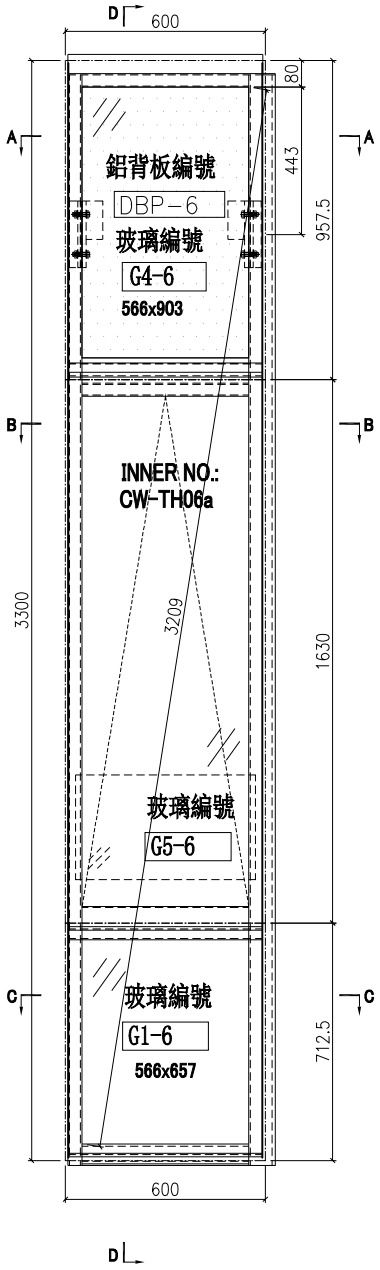


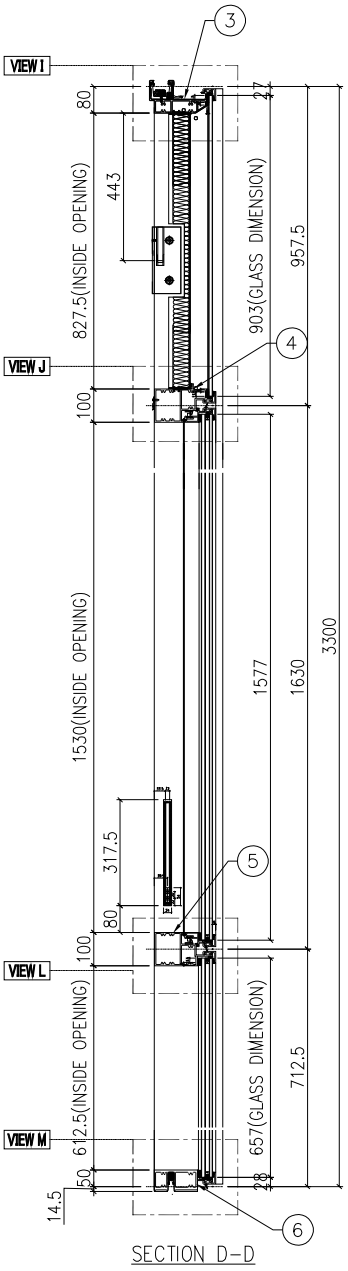


SECTION D-D

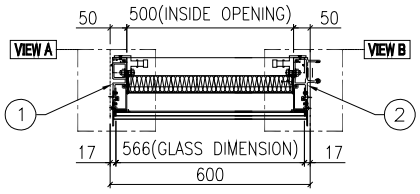

SECTION A-A

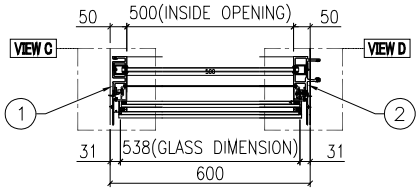

SECTION B-B

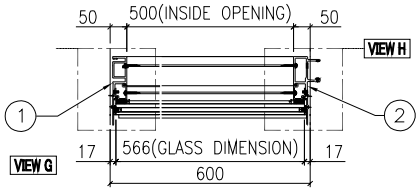

SECTION C-C

名稱	單元組裝圖	制圖	付吉寧	2022.04.05	修改	A		
材料		復核	謝永林	2022.04.14	日期	2022.05.14		
顏色	JMQ213457(三塗)	批准	胡哥		圖號	CW-PTMG06a		


美特鋁質 有限公司
MIDI Aluminium Fabricator Ltd.

使用位置
J853-SD-CW-4606

數據表見: CW-PTMG06a(2)

大樣圖見: CW-PTMG06a

工程號	J853	地盤	延坪道住宅

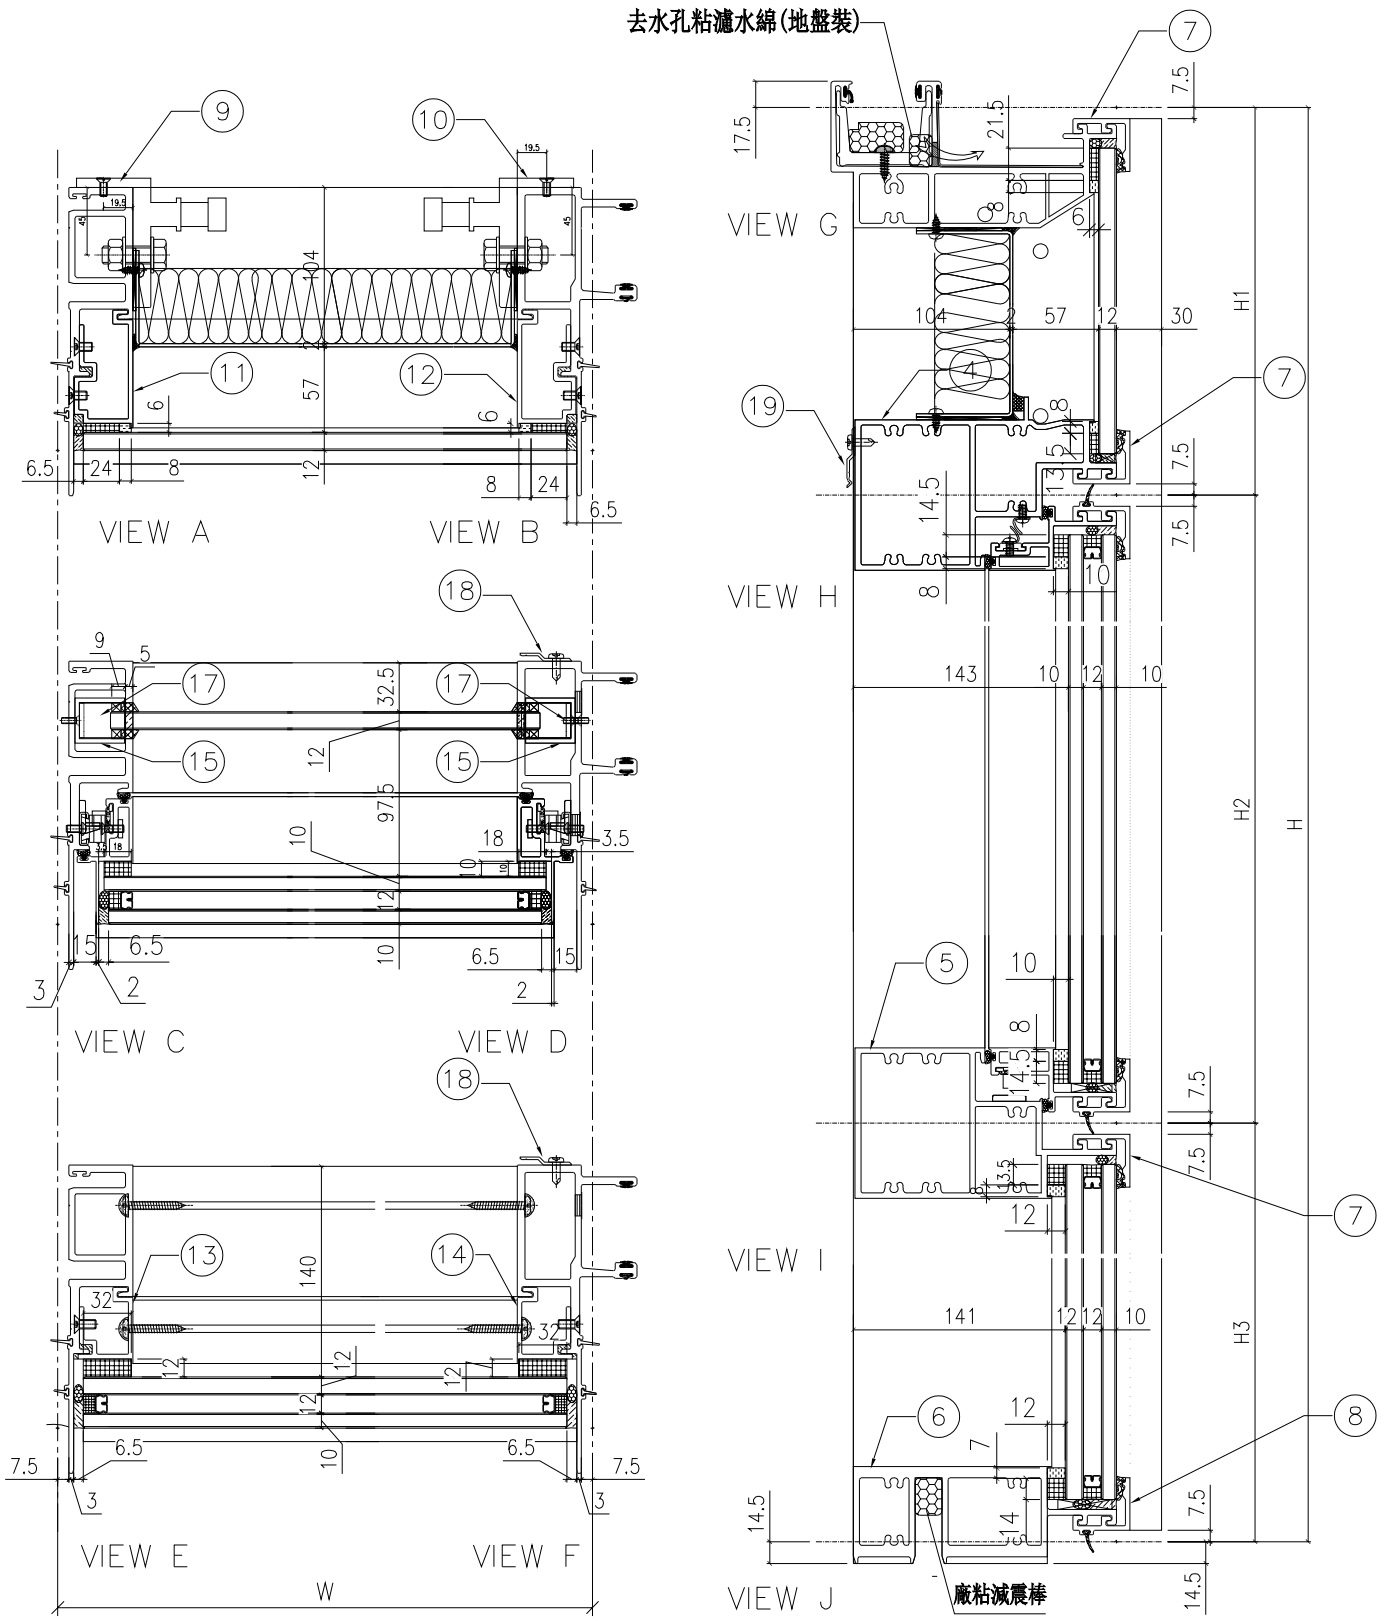

名稱	單元組裝圖	制圖	付吉寧	2022.04.05	修改	A		
材料		復核	謝永林	2022.04.14	日期	2022.05.14		
顏色	JMQ213457(三塗)	批准	胡哥		圖號	CW-PTMG06a(1)		

EG-DWG3

美特鋁質 有限公司
MIDI Aluminium Fabricator Ltd.

工程號	J853	地盤	延坪道住宅

使用位置
J853-SD-CW-4606
雲線處更改扇撐款式

節點圖見: CW-PTMG06a(1)
大樣圖見: CW-PTMG06a

分格W	分格H	分格H1	分格H2	分格H3		
600	3300	957.5	1630	712.5		

序號	名稱	加工圖號	數量	長度	備註	模號
1	生母企	X85974-01a	1	3307		X85974
2	生公企	X85973-01aZ	1	3307		X85973
3	頂橫	X85982-03W-06	1	585		X85982
4	上梗下生中橫	X85984-03-06	1	577		X85984
5	上生下梗中橫	X85985-03-06	1	577		X85985
6	底橫	X85981-03-06	1	577		X85981
7	扣蓋（頂）	X85989-01-06	3	578		X85989
8	扣蓋（底）	X85988-01-06	1	578		X85988
9	掛碼	KM-GM01	1	200		X85998
10	掛碼	KM-GM02	1	200		X85998
11	單玻骨	UN-BM2	1	862.5		X85987
12	單玻骨	UN-BM2R	1	862.5		X85987
13	雙玻骨	UN-DM2	1	611.5		X85990
14	雙玻骨	UN-DM2R	1	611.5		X85990
15	玻璃攔河槽	LUC-01	2	317.5		JMFG0828
17	攔河槽鋁角	UN-AG01	2	23		JM1030
18	Z字碼	UN-Z04	8	50		
19	Z字碼	UN-Z01	2	50		

配件清單名稱	顏色	數量	備注	配件清單名稱	顏色	數量	備注
#10x5/8"圓頭鋼牙	A4-70	14	修背板用(300mmC/C)	3/16x1/2"平頭機絲	A4-70	24	修夾巴,3粒/支
#14x1-1/2"圓頭鋼牙	A4-70	40	修橫料	~~M5x12mm平頭機絲~~	~~A4-70~~	~~8~~	~~修攔河槽及鋁角~~
M6x12mm平頭機絲	A4-70	12	修企料單玻璃骨	2021-AA 24"東城產扇撐	304不鏽鋼	2	TH生窗用
M6x12mm平頭機絲	A4-70	6	修企料雙玻璃骨	~~2031-G(帶鑰匙)10"限位撐~~	~~304不鏽鋼~~	~~2~~	~~TH窗用(2只/窗)~~
M5x12mm平頭機絲	A4-70	4	固定掛碼到企料上	東城202-18轉角器	鋅合金	2	TH窗用(2只/窗)
M12x40mm六角螺栓	A4-70	4	企料鋁碼用(配1螺母,1平介,1彈介)	853-CZ1窗占	黑色	2	TH窗1只/玉
M5x12mm圓頭綱絲	A4-70	0	修套心	853-CZ2窗占	黑色	2	TH窗1只/玉
3/16x5/8"圓頭機絲	A4-70	8	修扇撐於玉上(5粒/只)	TC903扣碼	不鏽鋼	2	TH窗2個
3/16"x1/4"平頭機絲	A4-70	4	修加力巴	837-CWH-K2	不鏽鋼	2	TH窗2個
3/16x3/8"圓頭機絲	A4-70	10	修扇撐於框上	駿華T004鎖扣(夾巴)	鋅合金	8	TH8個/窗
3/16x3/8"圓頭機絲	A4-70	8	修限位撐	駿華J047鎖點(13mm高)	304不鏽鋼	8	TH8個/窗
3/16x1/2"圓頭機絲	A4-70	8	用於收扣碼	2026-010A(無蓋)	JMQ213457(三塗)	1	TH窗用(1只/窗)
3/16x1/2"圓頭機絲	A4-70	4	窗占用	#10x5/8"圓頭鋼牙	A4-70	11	修Z字碼
3/16x3/8"平頭機絲	A4-70	16	組裝窗玉用	#10x5/8"圓頭鋼牙	A4-70	22	2只/窗(修Z字碼)

名稱	數據表	制圖	付吉寧	2022.04.05	修改	A		
材料		復核	謝永林	2022.04.14	日期	2022.05.14		
顏色	JMQ213457(三塗)	批准	胡哥		圖號	CW-PTMG06a(2)		

EG-DWG3

美特鋁質 有限公司
MIDI Aluminium Fabricator Ltd.


圖號	層數	數量	總數	樓層	使用位置
CW-PTMG06b	1	1	1	23F	J853-SD-CW-4606


工程號	J853	地盤	延坪道住宅


更改扇撐款式


數據表見: CW-PTMG06b(2)


節點圖見: CW-PTMG06b(1)

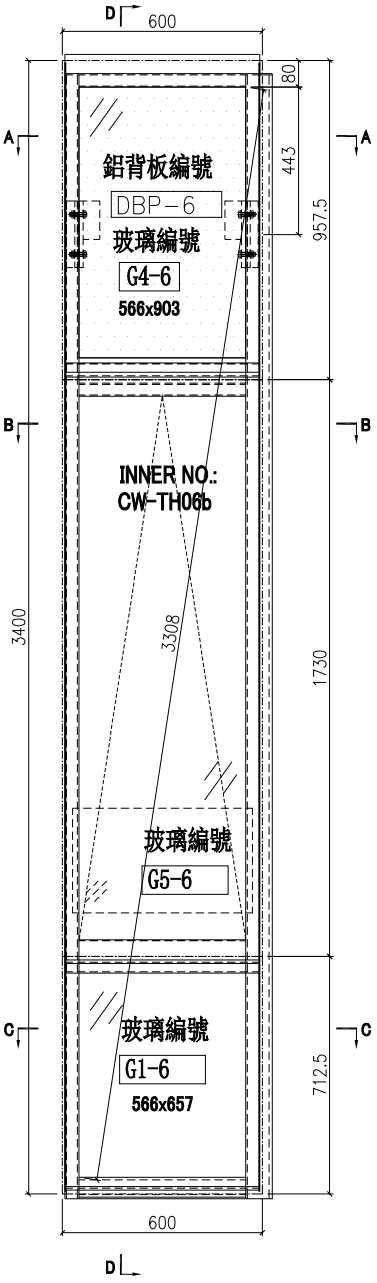

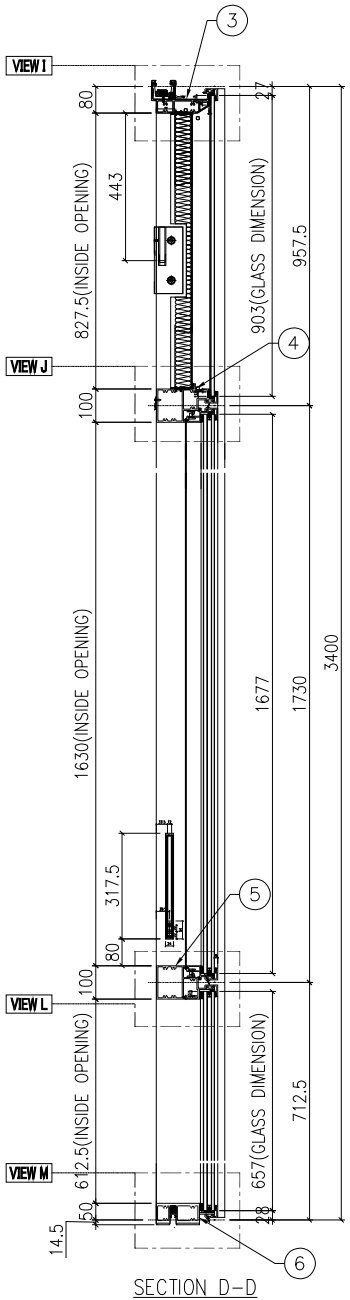

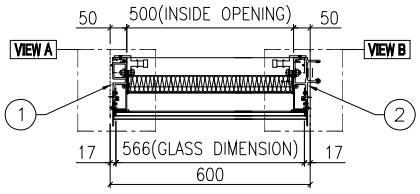

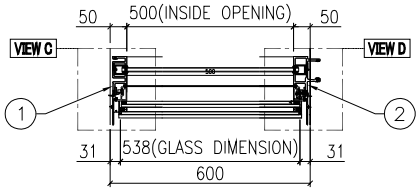

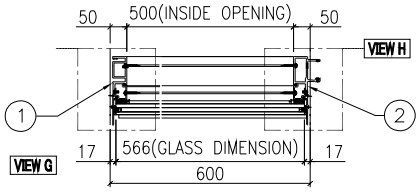

名稱	單元組裝圖	制圖	付吉寧	2022.04.05	修改	A		
材料		復核	謝永林	2022.04.14	日期	2022.05.14		
顏色	JMQ213457(三塗)	批准	胡哥		圖號	CW-PTMG06b		


美特鋁質 有限公司
MIDI Aluminium Fabricator Ltd.

使用位置
J853-SD-CW-4606

數據表見: CW-PTMG06b(2)

大樣圖見: CW-PTMG06b

工程號	J853	地盤	延坪道住宅

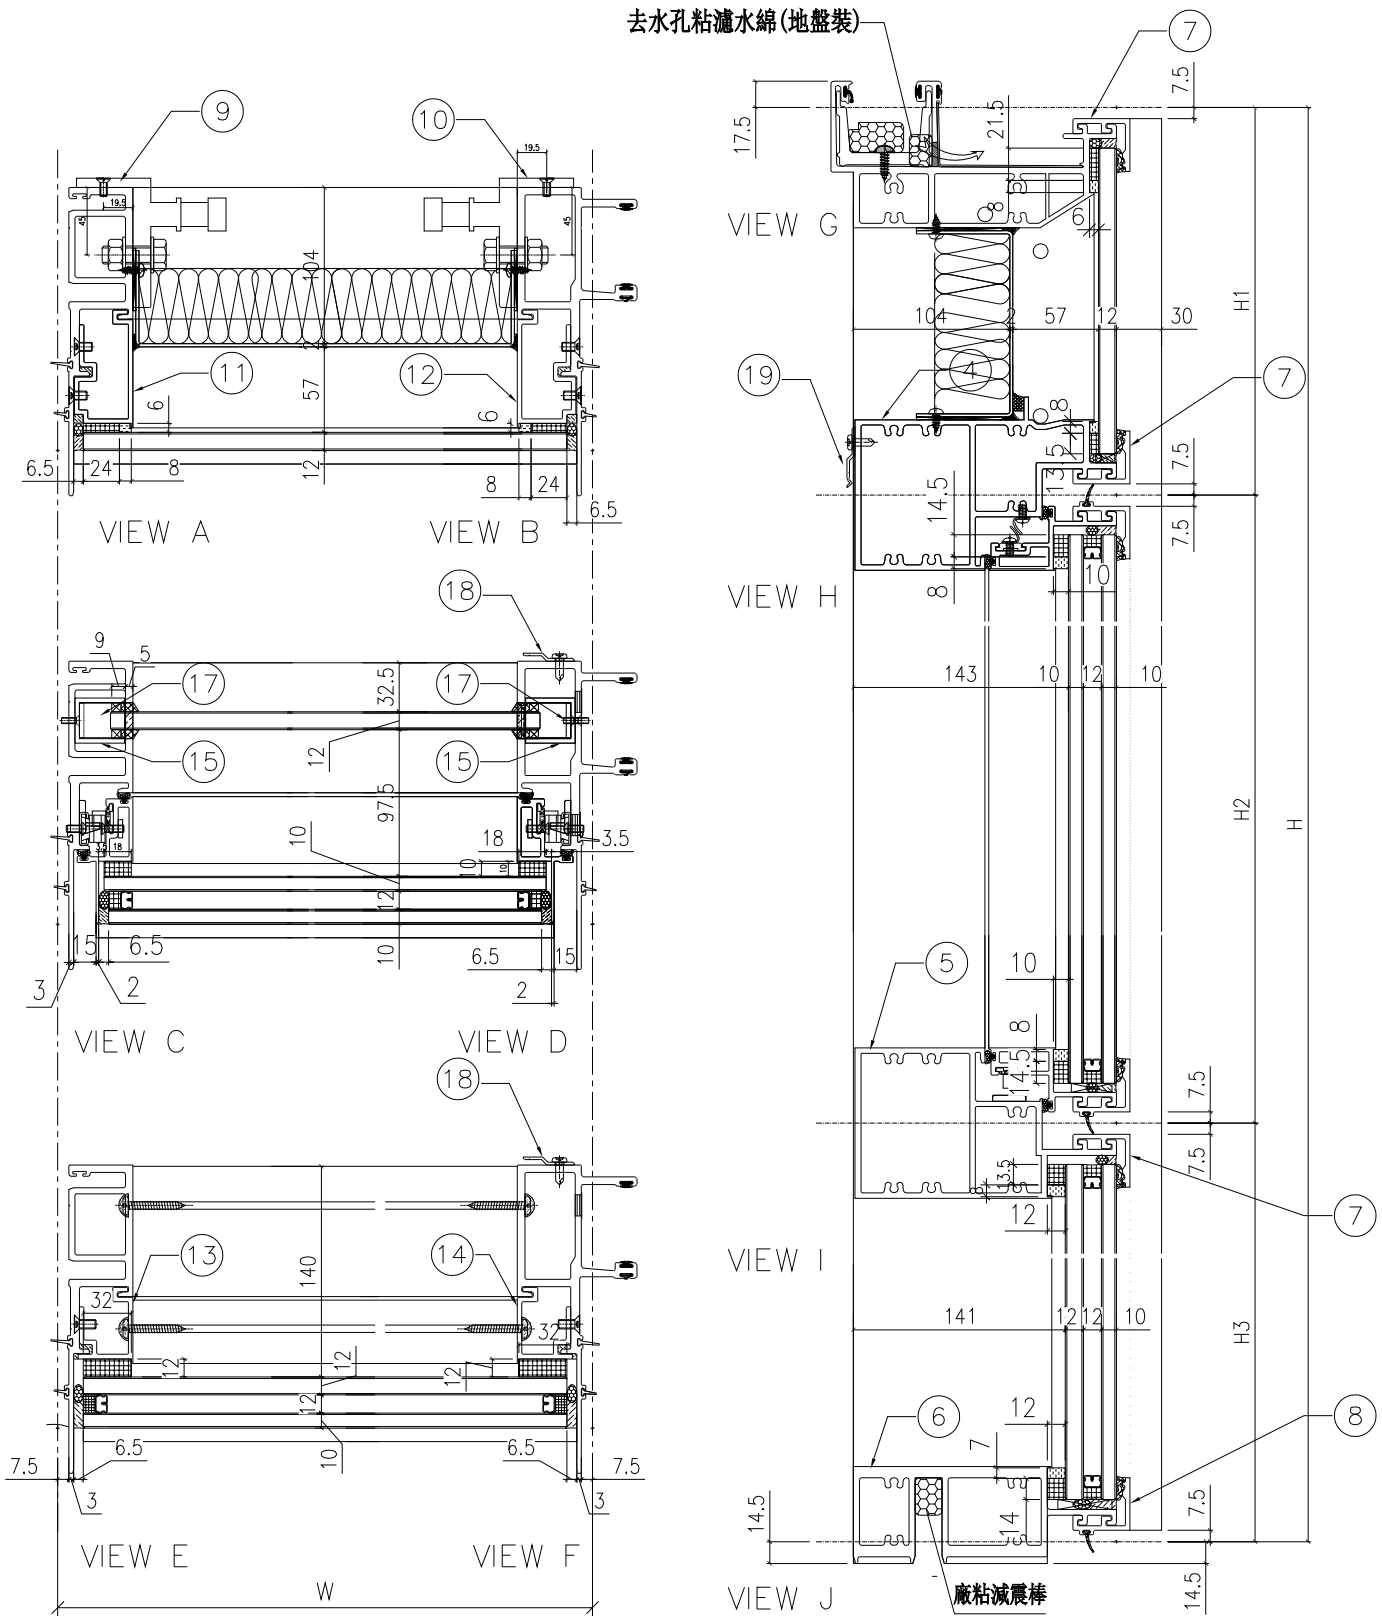

名稱	單元組裝圖	制圖	付吉寧	2022.04.05	修改	A		
材料		復核	謝永林	2022.04.14	日期	2022.05.14		
顏色	JMQ213457(三塗)	批准	胡哥		圖號	CW-PTMG06b(1)		

美特鋁質 有限公司
MIDI Aluminium Fabricator Ltd.

工程號	J853	地盤	延坪道住宅

使用位置
J853-SD-CW-4606
雲線處更改扇撐款式

節點圖見: CW-PTMG06b(1)
大樣圖見: CW-PTMG06b

分格W	分格H	分格H1	分格H2	分格H3		
600	3400	957.5	1730	712.5		

序號	名稱	加工圖號	數量	長度	備註	模號
1	生母企	X85974-01b	1	3407		X85974
2	生公企	X85973-01bZ	1	3407		X85973
3	頂橫	X85982-03W-06	1	585		X85982
4	上梗下生中橫	X85984-03-06	1	577		X85984
5	上生下梗中橫	X85985-03-06	1	577		X85985
6	底橫	X85981-03-06	1	577		X85981
7	扣蓋（頂）	X85989-01-06	3	578		X85989
8	扣蓋（底）	X85988-01-06	1	578		X85988
9	掛碼	KM-GM01	1	200		X85998
10	掛碼	KM-GM02	1	200		X85998
11	單玻骨	UN-BM2	1	862.5		X85987
12	單玻骨	UN-BM2R	1	862.5		X85987
13	雙玻骨	UN-DM2	1	611.5		X85990
14	雙玻骨	UN-DM2R	1	611.5		X85990
15	玻璃攔河槽	LUC-01	2	317.5		JMFG0828
17	攔河槽鋁角	UN-AG01	2	23		JM1030
18	Z字碼	UN-Z04	8	50		
19	Z字碼	UN-Z01	2	50		

配件清單名稱	顏色	數量	備注	配件清單名稱	顏色	數量	備注
#10x5/8"圓頭鋼牙	A4-70	14	修背板用(300mmC/C)	3/16x1/2"平頭機絲	A4-70	24	修夾巴,3粒/支
#14x1-1/2"圓頭鋼牙	A4-70	40	修橫料	~~M5x12mm平頭機絲~~	~~A4-70~~	~~8~~	~~修攔河槽及鋁角~~
M6x12mm平頭機絲	A4-70	12	修企料單玻璃骨	2021-AA 24"東城產扇撐	304不鏽鋼	2	TH生窗用
M6x12mm平頭機絲	A4-70	6	修企料雙玻璃骨	~~2031-G(帶繪匙)10"限位撐~~	~~304不鏽鋼~~	~~2~~	~~TH窗用(2只/窗)~~
M5x12mm平頭機絲	A4-70	4	固定掛碼到企料上	東城202-18轉角器	鋅合金	2	TH窗用(2只/窗)
M12x40mm六角螺栓	A4-70	4	企料鋁碼川(配1螺母,1平介,1彈介)	853-CZ1窗占	黑色	2	TH窗1只/玉
M5x12mm圓頭綱絲	A4-70	0	修套心	853-CZ2窗占	黑色	2	TH窗1只/玉
3/16x5/8"圓頭機絲	A4-70	8	修扇撐於玉上(5粒/只)	TC903扣碼	不鏽鋼	2	TH窗2個
3/16"x1/4"平頭機絲	A4-70	4	修加力巴	837-CWH-K2	不鏽鋼	2	TH窗2個
3/16x3/8"圓頭機絲	A4-70	10	修扇撐於框上	駿華T004鎖扣(夾巴)	鋅合金	8	TH8個/窗
3/16x3/8"圓頭機絲	A4-70	8	修限位撐	駿華J047鎖點(13mm高)	304不鏽鋼	8	TH8個/窗
3/16x1/2"圓頭機絲	A4-70	8	用於收扣碼	2026-010A(無蓋)	JMQ213457(三塗)	1	TH窗用(1只/窗)
3/16x1/2"圓頭機絲	A4-70	4	窗占用	#10x5/8"圓頭鋼牙	A4-70	11	修Z字碼
3/16x3/8"平頭機絲	A4-70	16	組裝窗玉用	#10x5/8"圓頭鋼牙	A4-70	22	2只/窗(修Z字碼)

名稱	數據表	制圖	付吉寧	2022.04.05	修改	A		
材料		復核	謝永林	2022.04.14	日期	2022.05.14		
顏色	JMQ213457(三塗)	批准	胡哥		圖號	CW-PTMG06b(2)		

EG-DWG3

美特鋁質 有限公司
MIDI Aluminium Fabricator Ltd.


工程號	J853	地盤	延坪道住宅


數據表見: CW-PTMG06X(2)


節點圖見: CW-PTMG06X(1)


圖號	層數	數量	總數	樓層	使用位置
CW-PTMG06X	10	1	10	10F-15F,17F-22F	J853-SD-CW-4606


更改扇撐款式

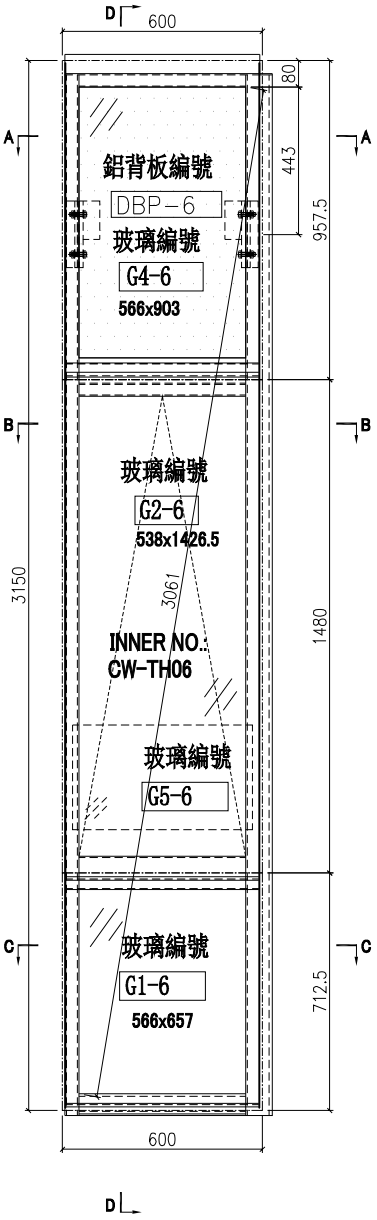

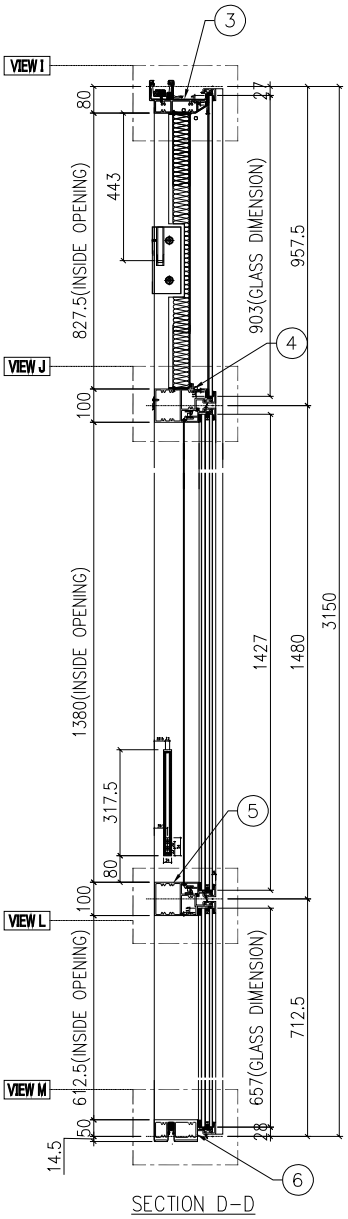

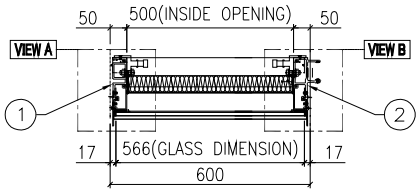

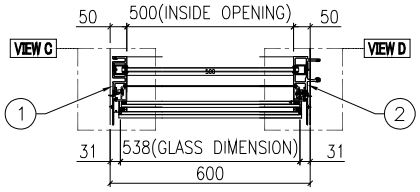

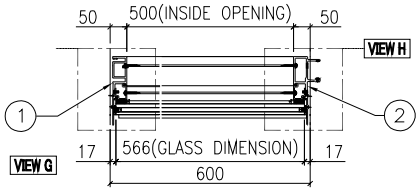

名稱	單元組裝圖	制圖	付吉寧	2022.04.05	修改	A		
材料		復核	謝永林	2022.04.14	日期	2022.05.14		
顏色	JMQ213457(三塗)	批准	胡哥		圖號	CW-PTMG06X		


EG-DWG3

美特鋁質 有限公司 MIDI Aluminium Fabricator Ltd.			
工程號	J853	地盤	延坪道住宅

使用位置
J853-SD-CW-4606

數據表見: CW-PTMG06X(2)
大樣圖見: CW-PTMG06X

去水孔粘濾水綿(地盤裝)

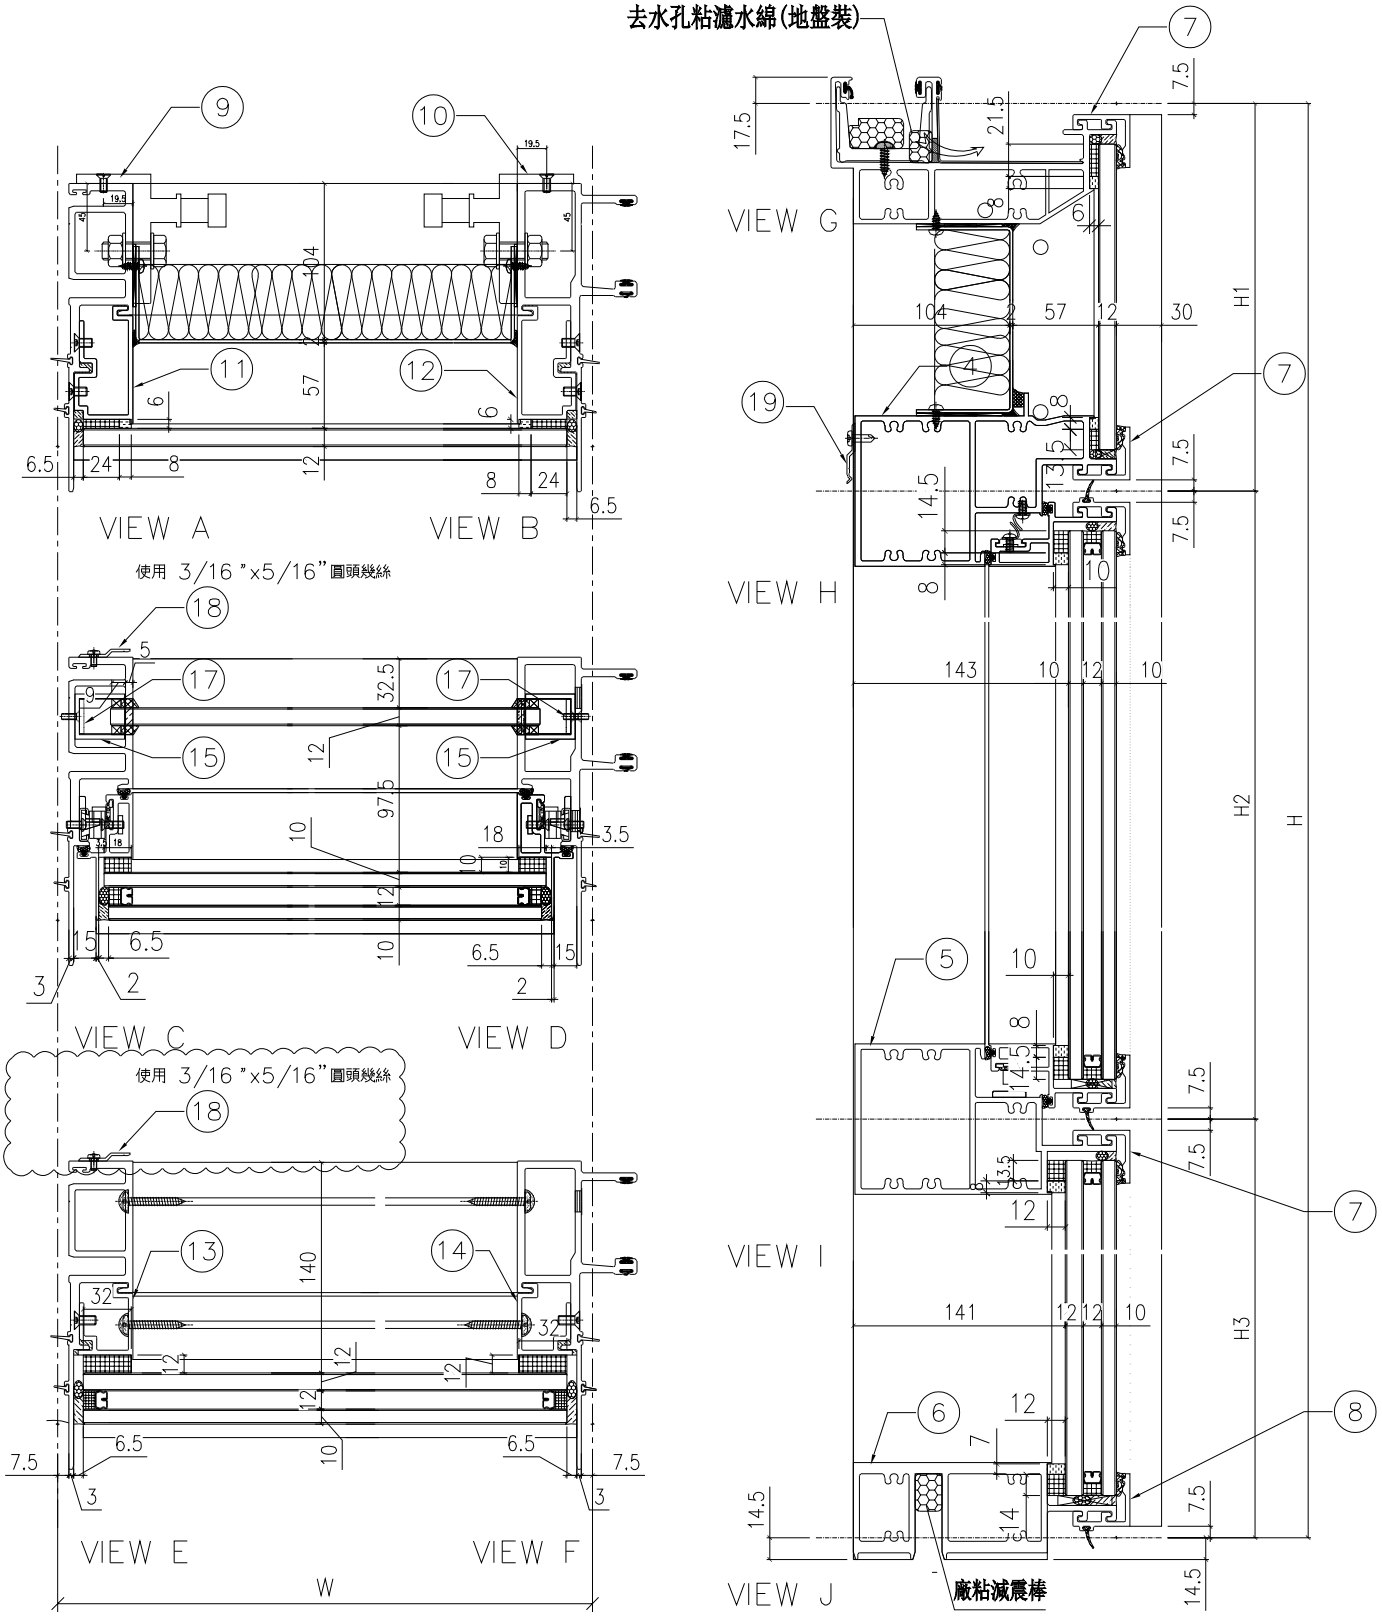

名稱	單元組裝圖	制圖	付吉寧	2022.04.05	修改	A		
材料		復核	謝永林	2022.04.14	日期	2022.05.14		
顏色	JMQ213457(三塗)	批准	胡哥		圖號	CW-PTMG06X(1)		

EG-DWG3

美特鋁質 有限公司
MIDI Aluminium Fabricator Ltd.

工程號	J853	地盤	延坪道住宅

使用位置
J853-SD-CW-4606
雲線處更改扇撐款式

節點圖見: CW-PTMG06X(1)
大樣圖見: CW-PTMG06X

分格W	分格H	分格H1	分格H2	分格H3		
600	3150	957.5	1480	712.5		

序號	名稱	加工圖號	數量	長度	備註	模號
1	生母企	X85974-01Z	1	3157		X85974
2	生公企	X85973-01	1	3157		X85973
3	頂橫	X85982-03W-06	1	585		X85982
4	上梗下生中橫	X85984-03-06	1	577		X85984
5	上生下梗中橫	X85985-03-06	1	577		X85985
6	底橫	X85981-03-06	1	577		X85981
7	扣蓋（頂）	X85989-01-06	3	578		X85989
8	扣蓋（底）	X85988-01-06	1	578		X85988
9	掛碼	KM-GM01	1	200		X85998
10	掛碼	KM-GM02	1	200		X85998
11	單玻骨	UN-BM2	1	862.5		X85987
12	單玻骨	UN-BM2R	1	862.5		X85987
13	雙玻骨	UN-DM2	1	611.5		X85990
14	雙玻骨	UN-DM2R	1	611.5		X85990
15	玻璃攔河槽	LUC-01	2	317.5		JMFG0828
17	攔河槽鋁角	UN-AG01	2	23		JM1030
18	Z字碼	UN-Z04	9	50		
19	Z字碼	UN-Z01	2	50		

配件清單名稱	顏色	數量	備注	配件清單名稱	顏色	數量	備注
#10x5/8"圓頭鋼牙	A4-70	14	修背板用(300mmC/C)	3/16x1/2"平頭機絲	A4-70	24	修夾巴,3粒/支
#14x1-1/2"圓頭鋼牙	A4-70	40	修橫料	~~M5x12mm平頭機絲~~	~~A4-70~~	~~8~~	~~修攔河槽及鋁角~~
M6x12mm平頭機絲	A4-70	12	修企料單玻璃骨	2021-AA 24"束城產扇撐	304不鏽鋼	2	TH生窗用
M6x12mm平頭機絲	A4-70	6	修企料雙玻璃骨	~~2031-G(帶鑰匙)10"限位撐~~	~~304不鏽鋼~~	~~2~~	~~TH窗用(2只/窗)~~
M5x12mm平頭機絲	A4-70	4	固定掛碼到企料上	東城202-18轉角器	鋅合金	2	TH窗用(2只/窗)
M12x40mm六角螺栓	A4-70	4	企料鋁碼川(配1螺母,1平介,1彈介)	853-CZ1窗占	黑色	2	TH窗1只/玉
M5x12mm圓頭綢絲	A4-70	0	修套心	853-CZ2窗占	黑色	2	TH窗1只/玉
3/16x5/8"圓頭機絲	A4-70	8	修扇撐於玉上(5粒/只)	TC903扣碼	不鏽鋼	2	TH窗2個
3/16"x1/4"平頭機絲	A4-70	0	修加力巴	837-CWH-K2	不鏽鋼	2	TH窗2個
3/16x3/8"圓頭機絲	A4-70	10	修扇撐於框上	駿華T004鎖扣(夾巴)	鋅合金	8	TH8個/窗
3/16x3/8"圓頭機絲	A4-70	8	修限位撐	駿華J047鎖點(13mm高)	304不鏽鋼	8	TH8個/窗
3/16x1/2"圓頭機絲	A4-70	8	用於收扣碼	2026-010A(無蓋)	JMQ213457(三塗)	1	TH窗用(1只/窗)
3/16x1/2"圓頭機絲	A4-70	4	窗占用	3/16"x5/16"圓頭幾絲	A4-70	18	修企料Z字碼
3/16x3/8"平頭機絲	A4-70	16	組裝窗玉用	#10x5/8"圓頭鋼牙	A4-70	4	修橫料Z字碼

名稱	數據表	制圖	付吉寧	2022.04.05	修改	A		
材料		復核	謝永林	2022.04.14	日期	2022.05.14		
顏色	JMQ213457(三塗)	批准	胡哥		圖號	CW-PTMG06X(2)		

EG-DWG3

美特鋁質 有限公司
MIDI Aluminium Fabricator Ltd.


工程號	J853	地盤	延坪道住宅


數據表見: CW-PTMG06aX(2)

節點圖見: CW-PTMG06aX(1)


圖號	層數	數量	總數	樓層	使用位置
CW-PTMG06aX	2	1	2	16F,25F	J853-SD-CW-4606

更改扇撐款式

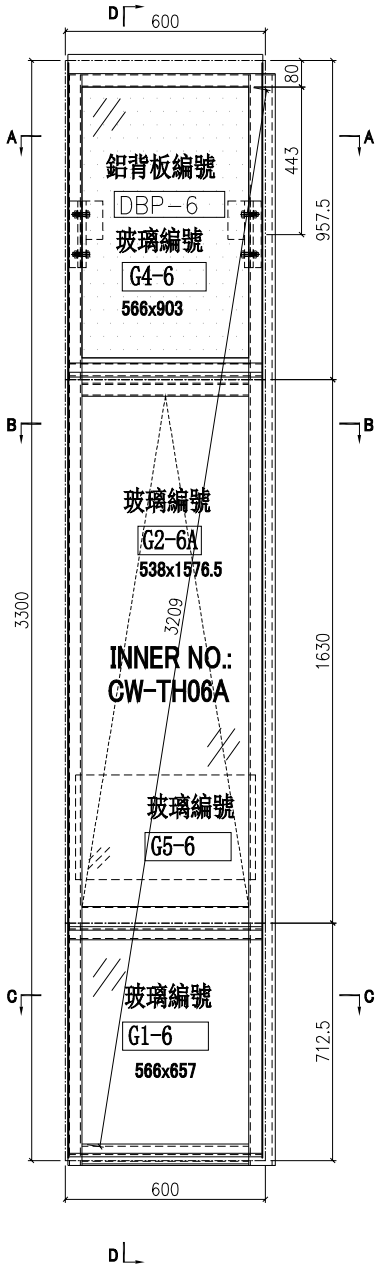


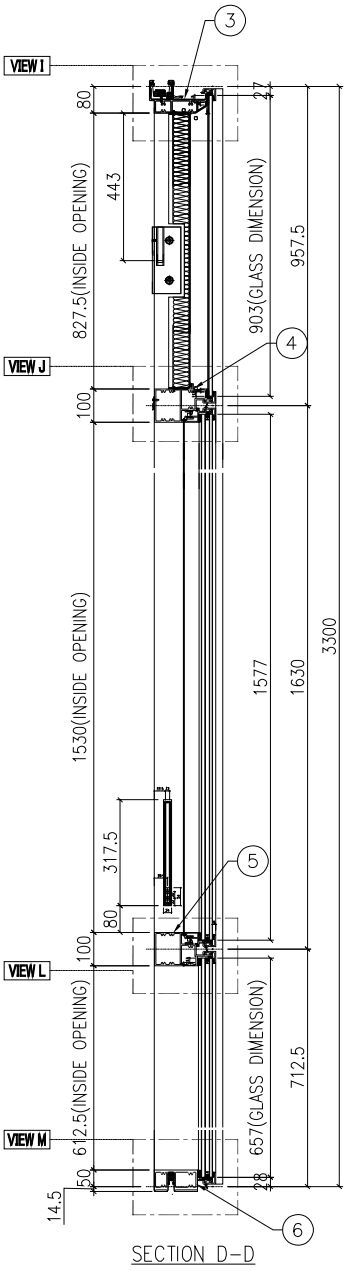


SECTION D-D

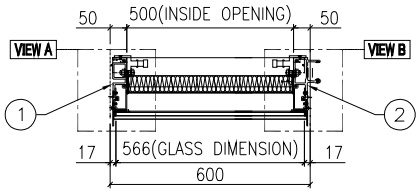

SECTION A-A

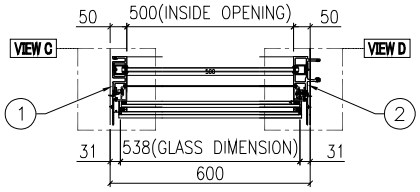

SECTION B-B

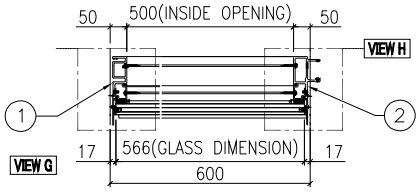

SECTION C-C

名稱	單元組裝圖	制圖	付吉寧	2022.04.05	修改	A		
材料		復核	謝永林	2022.04.14	日期	2022.05.14		
顏色	JMQ213457(三塗)	批准	胡哥		圖號	CW-PTMG06aX		

EG-DWG3


美特鋁質 有限公司
MIDI Aluminium Fabricator Ltd.

使用位置
J853-SD-CW-4606

數據表見: CW-PTMG06aX(2)

大樣圖見: CW-PTMG06aX

工程號	J853	地盤	延坪道住宅

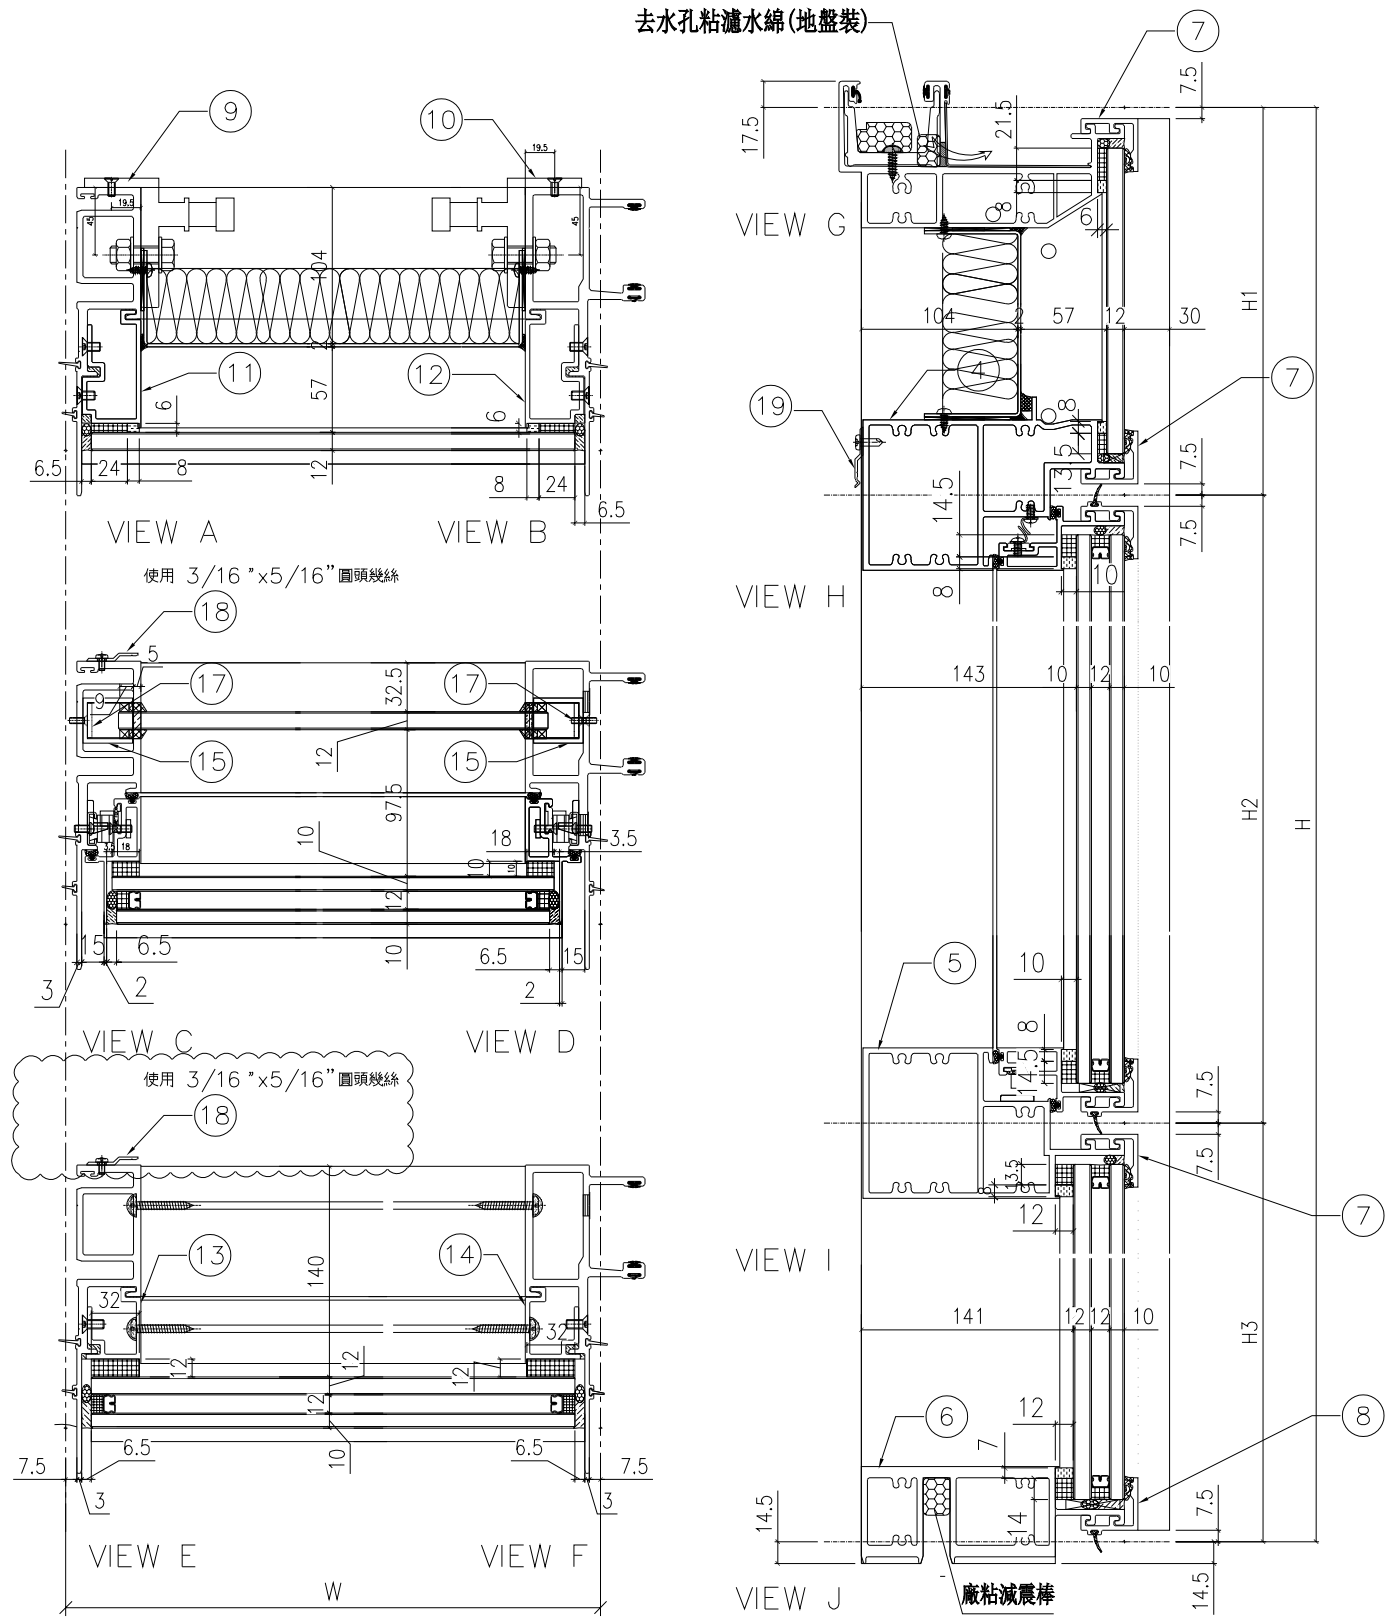

名稱	單元組裝圖	制圖	付吉寧	2022.04.05	修改	A		
材料		復核	謝永林	2022.04.14	日期	2022.05.14		
顏色	JMQ213457(三塗)	批准	胡哥		圖號	CW-PTMG06aX(1)		

EG-DWG3

美特鋁質 有限公司
MIDI Aluminium Fabricator Ltd.

工程號	J853	地盤	延坪道住宅

使用位置
J853-SD-CW-4606
雲線處更改扇撐款式

節點圖見: CW-PTMG06aX(1)
大樣圖見: CW-PTMG06aX

分格W	分格H	分格H1	分格H2	分格H3		
600	3300	957.5	1630	712.5		

序號	名稱	加工圖號	數量	長度	備註	模號
1	生母企	X85974-01aZ	1	3307		X85974
2	生公企	X85973-01a	1	3307		X85973
3	頂橫	X85982-03W-06	1	585		X85982
4	上梗下生中橫	X85984-03-06	1	577		X85984
5	上生下梗中橫	X85985-03-06	1	577		X85985
6	底橫	X85981-03-06	1	577		X85981
7	扣蓋（頂）	X85989-01-06	3	578		X85989
8	扣蓋（底）	X85988-01-06	1	578		X85988
9	掛碼	KM-GM01	1	200		X85998
10	掛碼	KM-GM02	1	200		X85998
11	單玻骨	UN-BM2	1	862.5		X85987
12	單玻骨	UN-BM2R	1	862.5		X85987
13	雙玻骨	UN-DM2	1	611.5		X85990
14	雙玻骨	UN-DM2R	1	611.5		X85990
15	玻璃攔河槽	LUC-01	2	317.5		JMFG0828
17	攔河槽鋁角	UN-AG01	2	23		JM1030
18	Z字碼	UN-Z04	8	50		
19	Z字碼	UN-Z01	2	50		

配件清單名稱	顏色	數量	備注	配件清單名稱	顏色	數量	備注
#10x5/8"圓頭鋼牙	A4-70	14	修背板用(300mmC/C)	3/16x1/2"平頭機絲	A4-70	24	修夾巴,3粒/支
#14x1-1/2"圓頭鋼牙	A4-70	40	修橫料	~~M5x12mm平頭機絲~~	~~A4-70~~	~~8~~	~~修攔河槽及鋁角~~
M6x12mm平頭機絲	A4-70	12	修企料單玻璃骨	2021-AA 24"束城產扇撐	304不鏽鋼	2	TH生窗用
M6x12mm平頭機絲	A4-70	6	修企料雙玻璃骨	~~2031-G(帶鑰匙)10"限位撐~~	~~304不鏽鋼~~	~~2~~	~~TH窗用(2只/窗)~~
M5x12mm平頭機絲	A4-70	4	固定掛碼到企料上	東城202-18轉角器	鋅合金	2	TH窗用(2只/窗)
M12x40mm六角螺栓	A4-70	4	企料鋁碼川(配1螺母,1平介,1彈介)	853-CZ1窗占	黑色	2	TH窗1只/玉
M5x12mm圓頭綢絲	A4-70	0	修套心	853-CZ2窗占	黑色	2	TH窗1只/玉
3/16x5/8"圓頭機絲	A4-70	8	修扇撐於玉上(5粒/只)	TC903扣碼	不鏽鋼	2	TH窗2個
3/16"x1/4"平頭機絲	A4-70	0	修加力巴	837-CWH-K2	不鏽鋼	2	TH窗2個
3/16x3/8"圓頭機絲	A4-70	10	修扇撐於框上	駿華T004鎖扣(夾巴)	鋅合金	8	TH8個/窗
3/16x3/8"圓頭機絲	A4-70	8	修限位撐	駿華J047鎖點(13mm高)	304不鏽鋼	8	TH8個/窗
3/16x1/2"圓頭機絲	A4-70	8	用於收扣碼	2026-010A(無蓋)	JMQ213457(一塗)	1	TH窗用(1只/窗)
3/16x1/2"圓頭機絲	A4-70	4	窗占用	3/16"x5/16"圓頭幾絲	A4-70	16	修企料Z字碼
3/16x3/8"平頭機絲	A4-70	16	組裝窗玉用	#10x5/8"圓頭鋼牙	A4-70	4	修橫料Z字碼

名稱	數據表	制圖	付吉寧	2022.04.05	修改	A		
材料		復核	謝永林	2022.04.14	日期	2022.05.14		
顏色	JMQ213457(三塗)	批准	胡哥		圖號	CW-PTMG06aX(2)		

EG-DWG3

美特鋁質 有限公司
MIDI Aluminium Fabricator Ltd.


工程號	J853	地盤	延坪道住宅


數據表見: CW-PTMG06bX(2)

節點圖見: CW-PTMG06bX(1)


圖號	層數	數量	總數	樓層	使用位置
CW-PTMG06bX	1	1	1	23F	J853-SD-CW-4606

更改扇撐款式

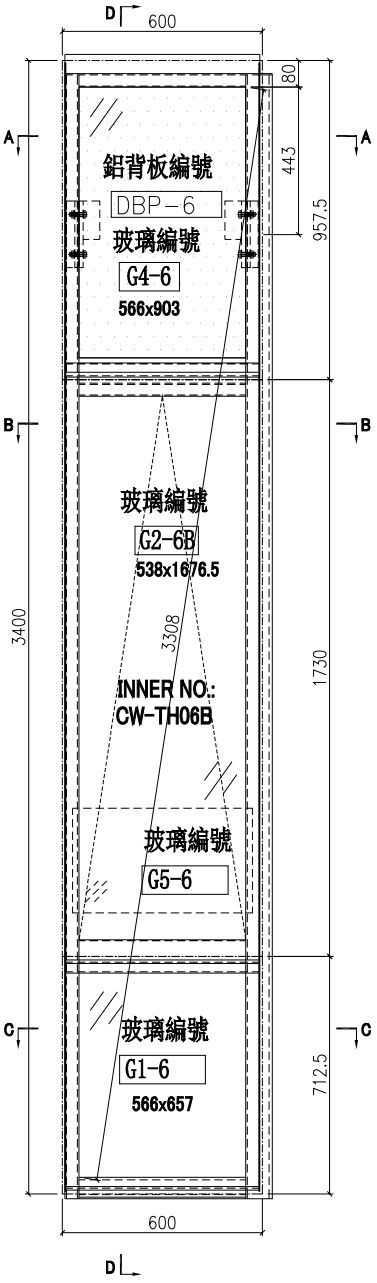


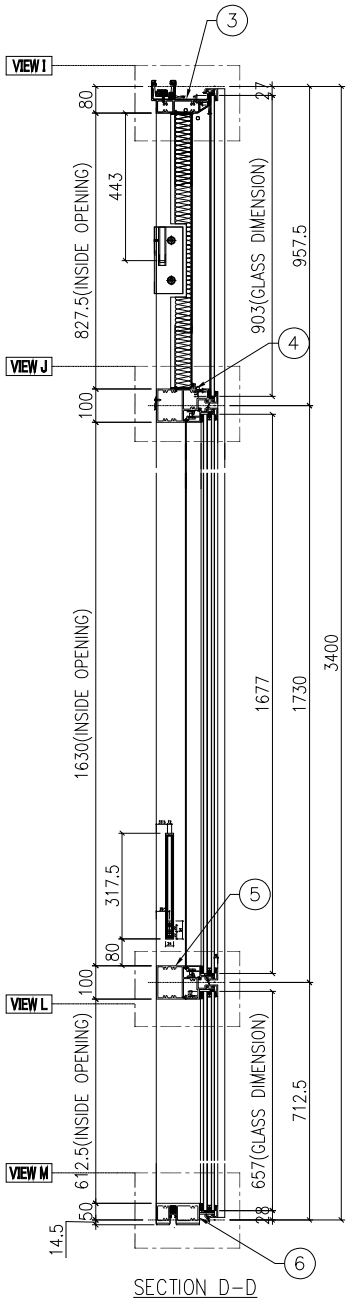


SECTION D-D

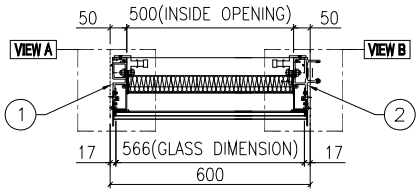

SECTION A-A

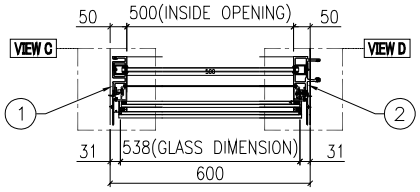

SECTION B-B

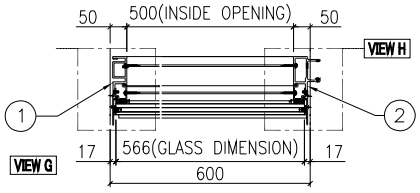

SECTION C-C

名稱	單元組裝圖	制圖	付吉寧	2022.04.05	修改	A		
材料		復核	謝永林	2022.04.14	日期	2022.05.14		
顏色	JMQ213457(三塗)	批准	胡哥		圖號	CW-PTMG06bX		

EG-DWG3


美特鋁質 有限公司
MIDI Aluminium Fabricator Ltd.

使用位置
J853-SD-CW-4606

數據表見: CW-PTMG06bX(2)

大樣圖見: CW-PTMG06bX

工程號	J853	地盤	延坪道住宅

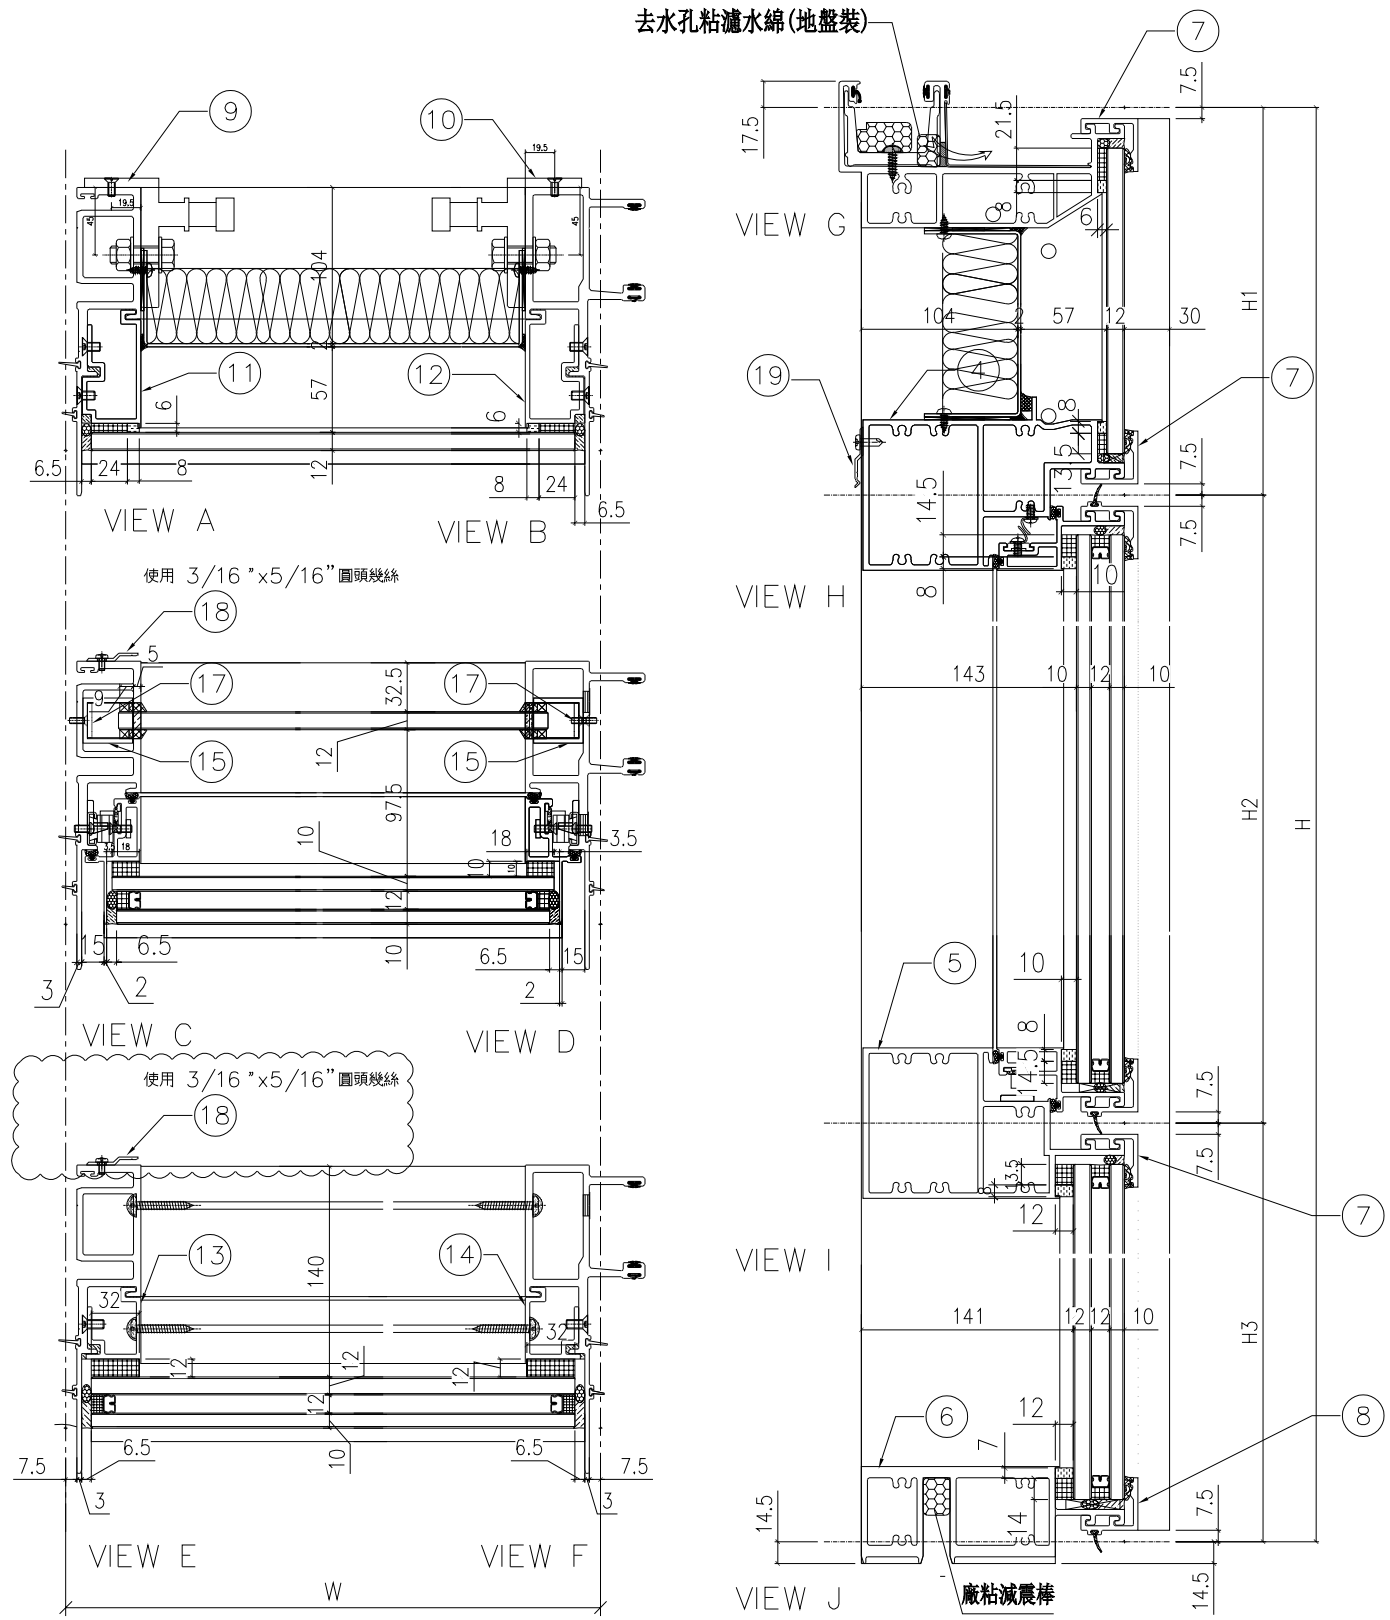

名稱	單元組裝圖	制圖	付吉寧	2022.04.05	修改	A		
材料		復核	謝永林	2022.04.14	日期	2022.05.14		
顏色	JMQ213457(三塗)	批准	胡哥		圖號	CW-PTMG06bX(1)		

EG-DWG3

美特鋁質 有限公司
MIDI Aluminium Fabricator Ltd.

工程號	J853	地盤	延坪道住宅

使用位置
J853-SD-CW-4606
雲線處更改扇撐款式

節點圖見: CW-PTMG06bX(1)
大樣圖見: CW-PTMG06bX

分格W	分格H	分格H1	分格H2	分格H3		
600	3400	957.5	1730	712.5		
序號	名稱	加工圖號	數量	長度	備註	模號
1	生母企	X85974-01bZ	1	3407		X85974
2	生公企	X85973-01b	1	3407		X85973
3	頂橫	X85982-03W-06	1	585		X85982
4	上梗下生中橫	X85984-03-06	1	577		X85984
5	上生下梗中橫	X85985-03-06	1	577		X85985
6	底橫	X85981-03-06	1	577		X85981
7	扣蓋（頂）	X85989-01-06	3	578		X85989
8	扣蓋（底）	X85988-01-06	1	578		X85988
9	掛碼	KM-GM01	1	200		X85998
10	掛碼	KM-GM02	1	200		X85998
11	單玻骨	UN-BM2	1	862.5		X85987
12	單玻骨	UN-BM2R	1	862.5		X85987
13	雙玻骨	UN-DM2	1	611.5		X85990
14	雙玻骨	UN-DM2R	1	611.5		X85990
15	玻璃攔河槽	LUC-01	2	317.5		JMFG0828
17	攔河槽鋁角	UN-AG01	2	23		JM1030
18	Z字碼	UN-Z04	8	50		
19	Z字碼	UN-Z01	2	50		

配件清單名稱	顏色	數量	備注	配件清單名稱	顏色	數量	備注
#10x5/8"圓頭鋼牙	A4-70	14	修背板用(300mmC/C)	3/16x1/2"平頭機絲	A4-70	24	修夾巴,3粒/支
#14x1-1/2"圓頭鋼牙	A4-70	40	修橫料	~~M5x12mm平頭機絲~~	~~A4-70~~	~~8~~	~~修攔河槽及鋁角~~
M6x12mm平頭機絲	A4-70	12	修企料單玻璃骨	2021-AA 24"束城產扇撐	304不鏽鋼	2	TH生窗用
M6x12mm平頭機絲	A4-70	6	修企料雙玻璃骨	~~2031-G(帶鑰匙)10"限位撐~~	~~304不鏽鋼~~	~~2~~	~~TH窗用(2只/窗)~~
M5x12mm平頭機絲	A4-70	4	固定掛碼到企料上	東城202-18轉角器	鋅合金	2	TH窗用(2只/窗)
M12x40mm六角螺栓	A4-70	4	企料鋁碼川(配1螺母,1平介,1彈介)	853-CZ1窗占	黑色	2	TH窗1只/玉
M5x12mm圓頭綱絲	A4-70	0	修套心	853-CZ2窗占	黑色	2	TH窗1只/玉
3/16x5/8"圓頭機絲	A4-70	8	修扇撐於玉上(5粒/只)	TC903扣碼	不鏽鋼	2	TH窗2個
3/16"x1/4"平頭機絲	A4-70	0	修加力巴	837-CWH-K2	不鏽鋼	2	TH窗2個
3/16x3/8"圓頭機絲	A4-70	10	修扇撐於框上	駿華T004鎖扣(夾巴)	鋅合金	8	TH8個/窗
3/16x3/8"圓頭機絲	A4-70	8	修限位撐	駿華J047鎖點(13mm高)	304不鏽鋼	8	TH8個/窗
3/16x1/2"圓頭機絲	A4-70	8	用於收扣碼	2026-010A(無蓋)	JMQ213457(二塗)	1	TH窗用(1只/窗)
3/16x1/2"圓頭機絲	A4-70	4	窗占用	3/16"x5/16"圓頭幾絲	A4-70	16	修企料Z字碼
3/16x3/8"平頭機絲	A4-70	16	組裝窗玉用	#10x5/8"圓頭鋼牙	A4-70	4	修橫料Z字碼

名稱	數據表	制圖	付吉寧	2022.04.05	修改	A		
材料		復核	謝永林	2022.04.14	日期	2022.05.14		
顏色	JMQ213457(三塗)	批准	胡哥		圖號	CW-PTMG06bX(2)		


美特鋁質 有限公司
MIDI Aluminium Fabricator Ltd.


工程號	J853	地盤	延坪道住宅


數據表見: CW-PLMG06(2)


節點圖見: CW-PLMG06(1)

圖號	層數	數量	總數	樓層	使用位置
CW-PLMG06	14	1	14	6F-15F,17F-22F	J853-SD-CW-4602A

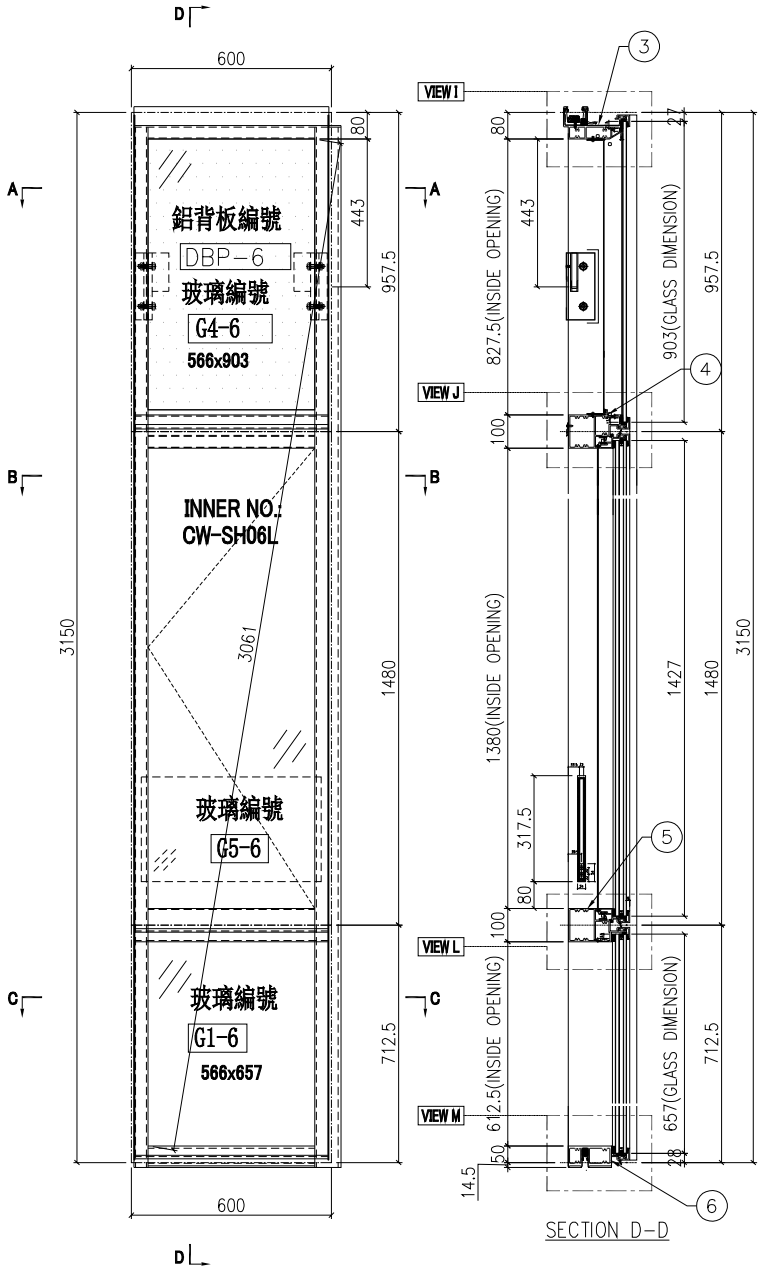

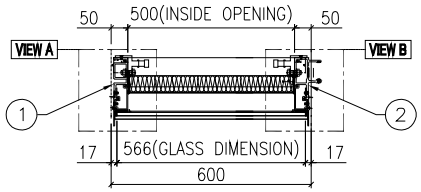

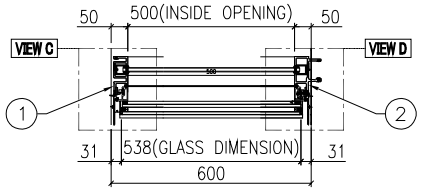

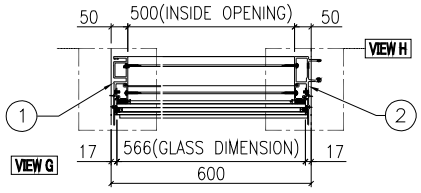

名稱	單元組裝圖	制圖	付吉寧	2022.04.05	修改			
材料		復核	謝永林	2022.04.14	日期			
顏色	JMQ213457(三塗)	批准	胡哥		圖號	CW-PLMG06		


EG-DWG3

美特鋁質 有限公司
MIDI Aluminium Fabricator Ltd.

使用位置
J853-SD-CW-4602A

數據表見: CW-PLMG06(2)
大樣圖見: CW-PLMG06

工程號	J853	地盤	延坪道住宅

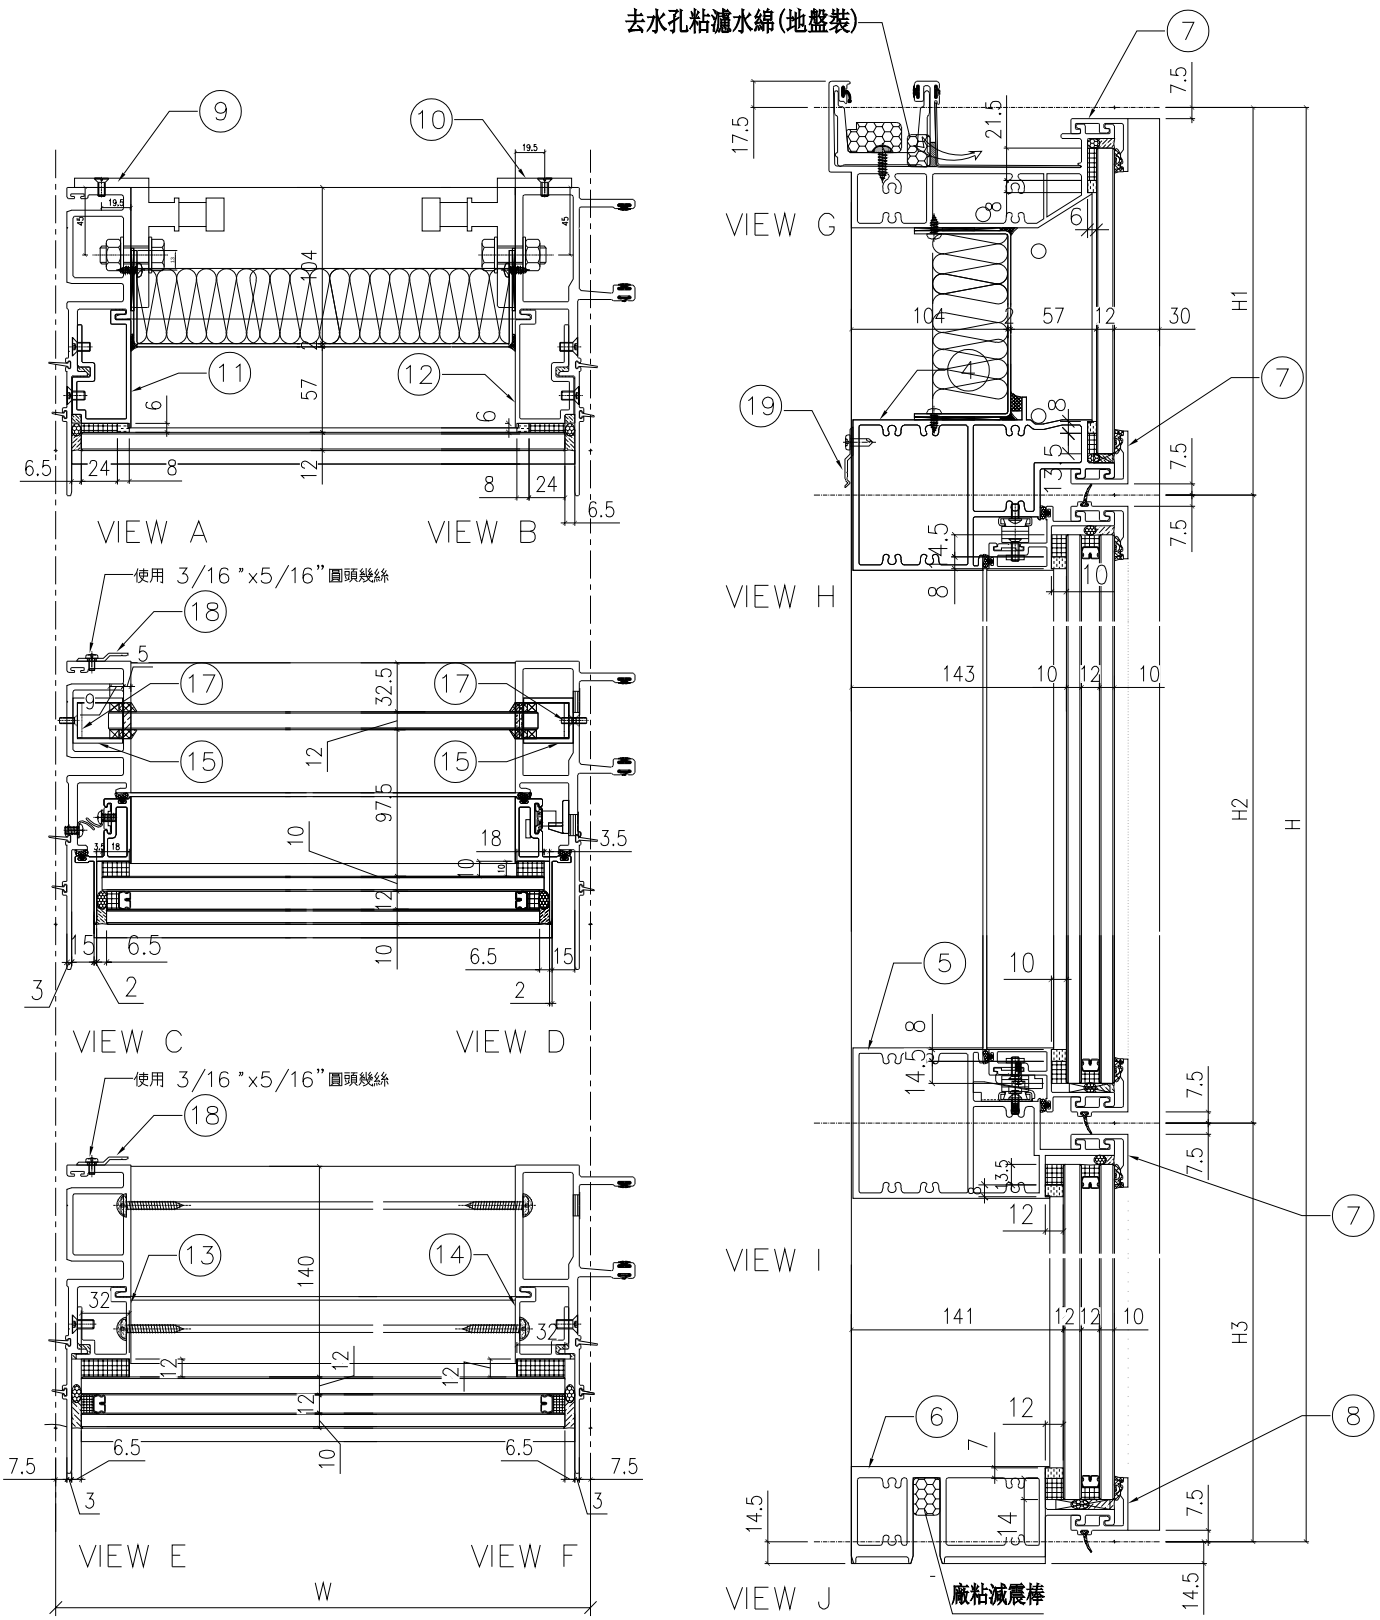

名稱	單元組裝圖	制圖	付吉寧	2022.04.05	修改			
材料		復核	謝永林	2022.04.14	日期			
顏色	JMQ213457(三塗)	批准	胡哥		圖號	CW-PLMG06(1)		

美特鋁質 有限公司
MIDI Aluminium Fabricator Ltd.

使用位置: J853-SD-CW-4602A

節點圖見: CW-PLMG06(1)

大樣圖見: CW-PLMG06

工程號	J853	地盤	延坪道住宅

分格W	分格H	分格H1	分格H2	分格H3		
600	3150	957.5	1480	712.5		

序號	名稱	加工圖號	數量	長度	備註	模號
1	生母企	X85974-05	1	3157		X85974
2	生公企	X85973-03	1	3157		X85973
3	頂橫	X85982-03W-06	1	585		X85982
4	上梗下生中橫	X85984-03R-06	1	577		X85984
5	上生下梗中橫	X85985-03R-06	1	577		X85985
6	底橫	X85981-03-06	1	577		X85981
7	扣蓋（頂）	X85989-01-06	3	578		X85989
8	扣蓋（底）	X85988-01-06	1	578		X85988
9	掛碼	KM-GM01	1	200		X85998
10	掛碼	KM-GM02	1	200		X85998
11	單玻骨	UN-BM2	1	862.5		X85987
12	單玻骨	UN-BM2R	1	862.5		X85987
13	雙玻骨	UN-DM2	1	611.5		X85990
14	雙玻骨	UN-DM2R	1	611.5		X85990
15	玻璃攔河槽	LUC-01	2	317.5		JMFG0828
17	攔河槽鋁角	UN-AG01	2	23		JM1030
18	Z字碼	UN-Z04	9	50		
19	Z字碼	UN-Z01	2	50		

配件清單名稱	顏色	數量	備注	配件清單名稱	顏色	數量	備注
#10x5/8"圓頭鋼牙	A4-70	16	修背板川(300mmC/C)	3/16x1/2"平頭機絲	A4-70	12	修夾巴,3粒/支
#14x1-1/2"圓頭鋼牙	A4-70	40	修橫料	M5x12mm平頭機絲	A4-70	8	修攔河槽及鋁角
M6x12mm平頭機絲	A4-70	12	修企料單玻璃骨	2022-SH16"東城產扇撐(左)	304不鏽鋼	1	SH生窗用
M6x12mm平頭機絲	A4-70	6	修企料雙玻璃骨	2022-SH16"東城產扇撐(右)	304不鏽鋼	1	SH生窗用
M5x12mm平頭機絲	A4-70	4	固定掛碼到企料上	853-CZ1窗占	黑色	1	SH窗1只/玉
M12x40mm六角螺栓	A4-70	4	企料鋁碼用(配1螺母,1平介,1彈介)	853-CZ2窗占	黑色	1	SH窗1只/玉
M5x12mm圓頭綱絲	A4-70	0	修套心	TC903扣碼	不鏽鋼	4	SH窗4個
3/16x5/8"圓頭機絲	A4-70	10	修扇撐於玉上(5粒/只)	837-CWH-K2	不鏽鋼	4	SH窗4個
3/16"x1/4"平頭機絲	A4-70	4	修加力巴	駿華T004鎖扣(夾巴)	鋅合金	4	SH4個/窗
3/16x3/8"圓頭機絲	A4-70	10	修扇撐於框上	駿華J047鎖點(13mm高)	304不鏽鋼	4	SH4個/窗
3/16x1/2"圓頭機絲	A4-70	16	用於收扣碼	2026-010A(無蓋)	JMQ213457(三塗)	1	SH窗用(1只/窗)
3/16x1/2"圓頭機絲	A4-70	2	窗占用	3/16"x5/16"圓頭幾絲	A4-70	18	2粒/個(修Z字碼)
3/16x3/8"平頭機絲	A4-70	16	組裝窗玉用	#10x5/8"圓頭鋼牙	A4-70	15	修Z字碼

名稱	數據表	制圖	付吉寧	2022.04.05	修改			
材料		復核	謝永林	2022.04.14	日期			
顏色	JMQ213457(三塗)	批准	胡哥		圖號	CW-PLMG06(2)		

EG-DWG3


美特鋁質 有限公司
MIDI Aluminium Fabricator Ltd.


工程號	J853	地盤	延坪道住宅

數據表見: CW-PLMG06a(2)


節點圖見: CW-PLMG06a(1)

圖號	層數	數量	總數	樓層	使用位置
CW-PLMG06a	3	1	3	5F,16F,25F	J853-SD-CW-4602A

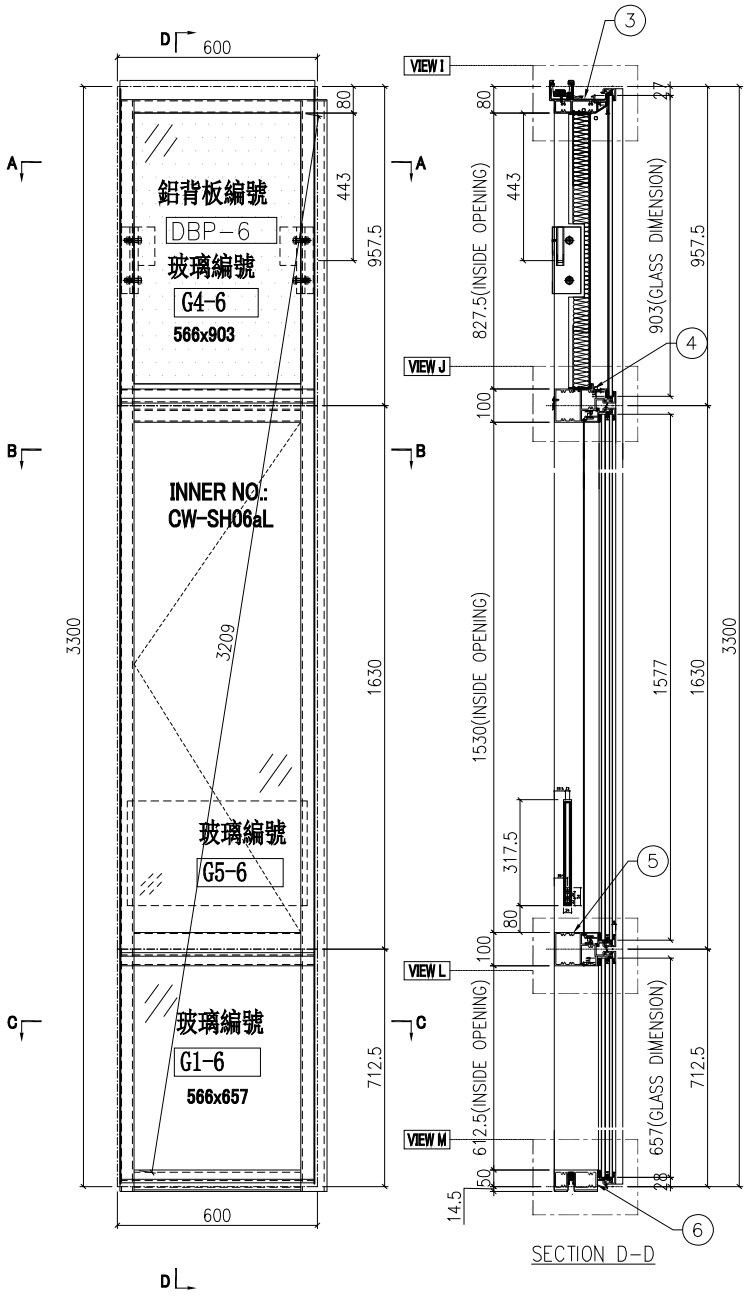


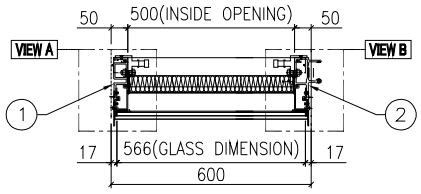

SECTION A-A

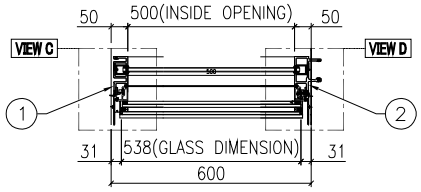

SECTION B-B

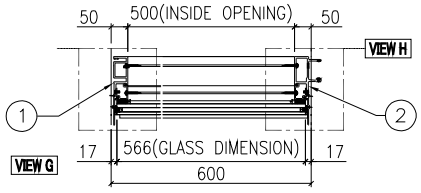

SECTION C-C


名稱	單元組裝圖	制圖	付吉寧	2022.04.05	修改			
材料		復核	謝永林	2022.04.14	日期			
顏色	JMQ213457(三塗)	批准	胡哥		圖號	CW-PLMG06a		

美特鋁質 有限公司
MIDI Aluminium Fabricator Ltd.

使用位置
J853-SD-CW-4602A

數據表見: CW-PLMG06a(2)
大樣圖見: CW-PLMG06a

工程號	J853	地盤	延坪道住宅

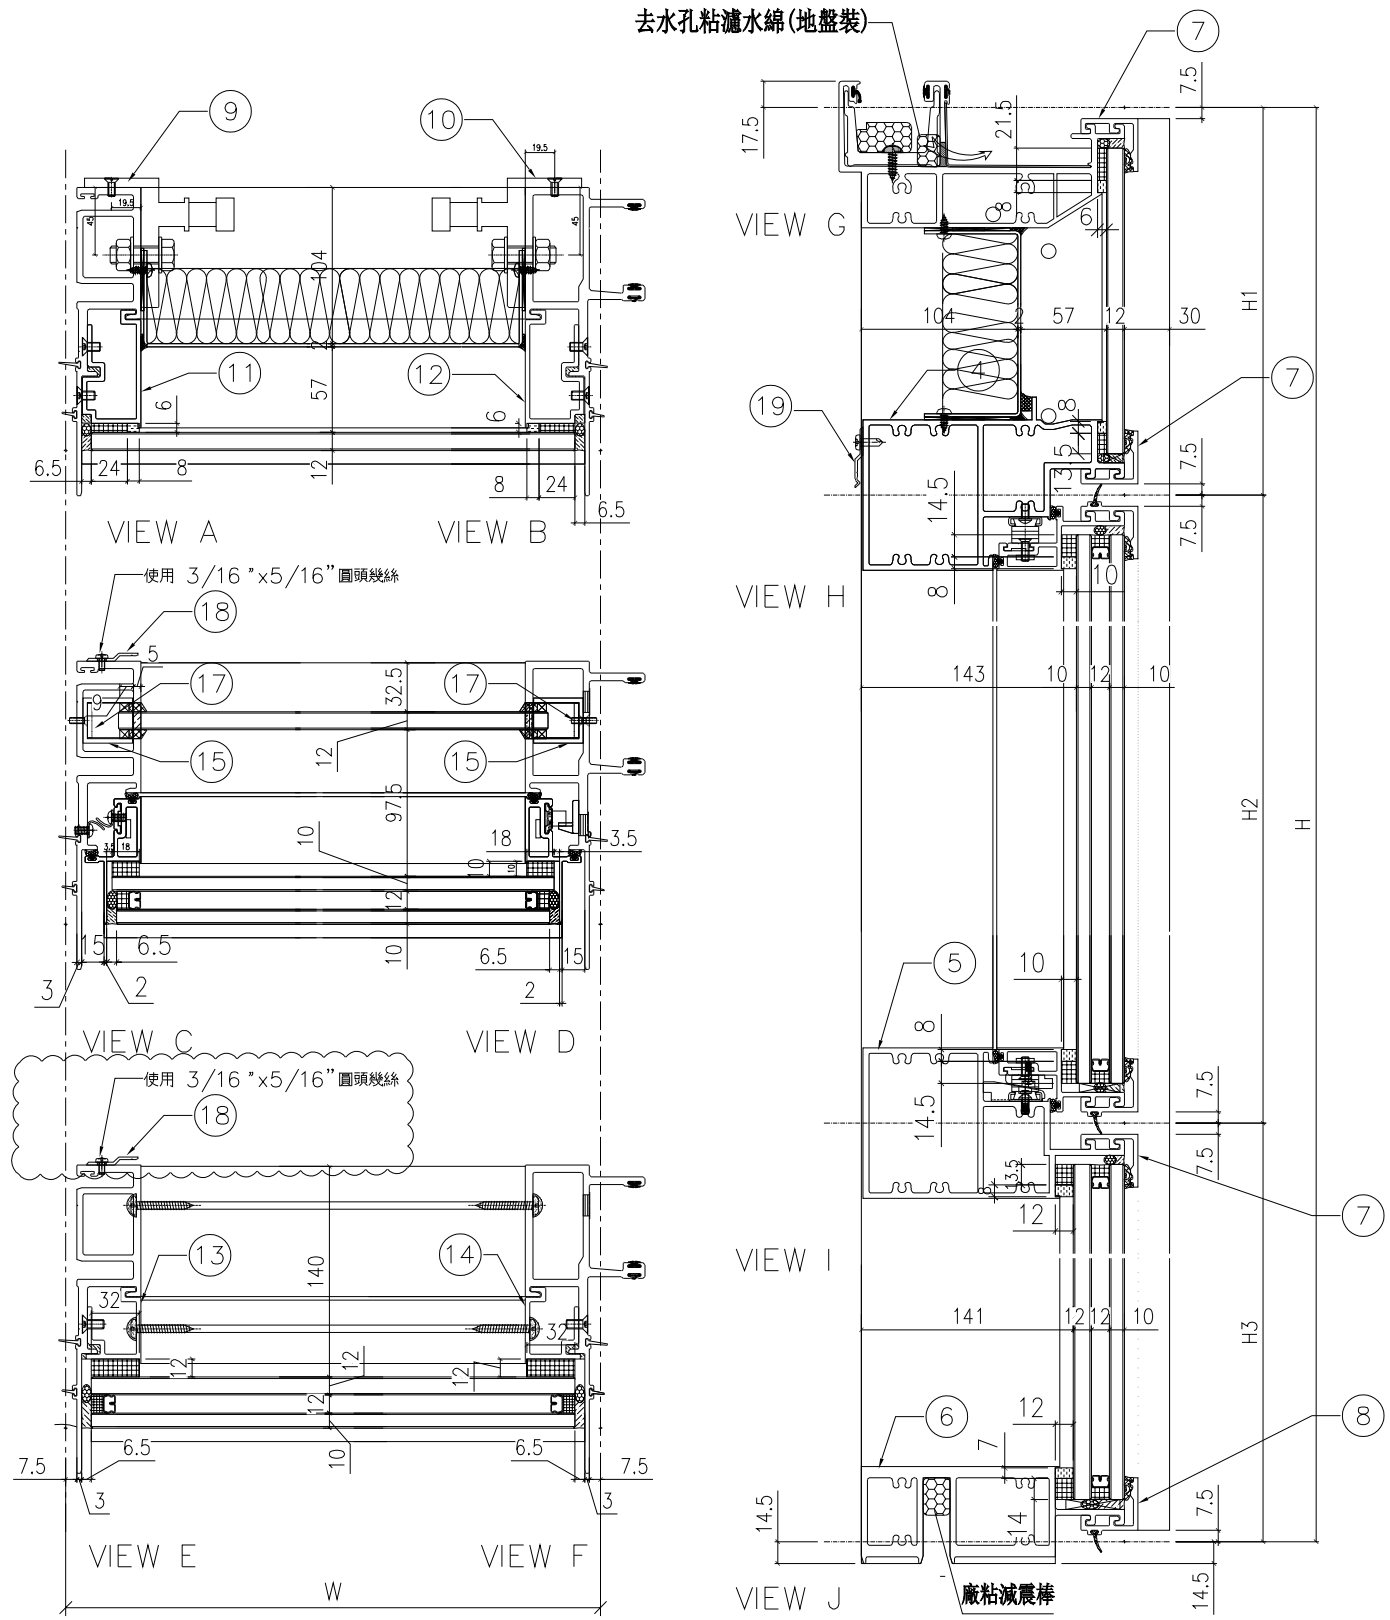

名稱	單元組裝圖	制圖	付吉寧	2022.04.05	修改			
材料		復核	謝永林	2022.04.14	日期			
顏色	JMQ213457(三塗)	批准	胡哥		圖號	CW-PLMG06a(1)		

EG-DWG3

美特鋁質 有限公司
MIDI Aluminium Fabricator Ltd.

工程號	J853	地盤	延坪道住宅

使用位置: J853-SD-CW-4602A

節點圖見: CW-PLMG06a(1)

大樣圖見: CW-PLMG06a

分格W	分格H	分格H1	分格H2	分格H3		
600	3300	957.5	1630	712.5		

序號	名稱	加工圖號	數量	長度	備註	模號
1	生母企	X85974-05a	1	3307		X85974
2	生公企	X85973-03a	1	3307		X85973
3	頂橫	X85982-03W-06	1	585		X85982
4	上梗下生中橫	X85984-03R-06	1	577		X85984
5	上生下梗中橫	X85985-03R-06	1	577		X85985
6	底橫	X85981-03-06	1	577		X85981
7	扣蓋（頂）	X85989-01-06	3	578		X85989
8	扣蓋（底）	X85988-01-06	1	578		X85988
9	掛碼	KM-GM01	1	200		X85998
10	掛碼	KM-GM02	1	200		X85998
11	單玻骨	UN-BM2	1	862.5		X85987
12	單玻骨	UN-BM2R	1	862.5		X85987
13	雙玻骨	UN-DM2	1	611.5		X85990
14	雙玻骨	UN-DM2R	1	611.5		X85990
15	玻璃攔河槽	LUC-01	2	317.5		JMFG0828
17	攔河槽鋁角	UN-AG01	2	23		JM1030
18	Z字碼	UN-Z04	8	50		
19	Z字碼	UN-Z01	2	50		

配件清單名稱	顏色	數量	備注	配件清單名稱	顏色	數量	備注
#10x5/8"圓頭鋼牙	A4-70	16	修背板用(300mmC/C)	3/16x1/2"平頭機絲	A4-70	12	修夾巴,3粒/支
#14x1-1/2"圓頭鋼牙	A4-70	40	修橫料	M5x12mm平頭機絲	A4-70	8	修攔河槽及鋁角
M6x12mm平頭機絲	A4-70	12	修企料單玻璃骨	2022-SH16"東城產扇撐(左)	304不鏽鋼	1	SH生窗用
M6x12mm平頭機絲	A4-70	6	修企料雙玻璃骨	2022-SH16"東城產扇撐(右)	304不鏽鋼	1	SH生窗用
M5x12mm平頭機絲	A4-70	4	固定掛碼到企料上	853-CZ1窗占	黑色	1	SH窗1只/玉
M12x40mm六角螺栓	A4-70	4	企料鋁碼用(配1螺母,1平介,1彈介)	853-CZ2窗占	黑色	1	SH窗1只/玉
M5x12mm圓頭綱絲	A4-70	0	修套心	TC903扣碼	不鏽鋼	4	SH窗4個
3/16x5/8"圓頭機絲	A4-70	10	修扇撐於玉上(5粒/只)	837-CWH-K2	不鏽鋼	4	SH窗4個
3/16"x1/4"平頭機絲	A4-70	4	修加力巴	駿華T004鎖扣(夾巴)	鋅合金	4	SH4個/窗
3/16x3/8"圓頭機絲	A4-70	10	修扇撐於框上	駿華J047鎖點(13mm高)	304不鏽鋼	4	SH4個/窗
3/16x1/2"圓頭機絲	A4-70	16	用於收扣碼	2026-010A(無蓋)	JMQ213457(一塗)	1	SH窗用(1只/窗)
3/16x1/2"圓頭機絲	A4-70	2	窗占用	3/16"x5/16"圓頭幾絲	A4-70	16	2粒/個(修Z字碼)
3/16x3/8"平頭機絲	A4-70	16	組裝窗玉用	#10x5/8"圓頭鋼牙	A4-70	15	修Z字碼

名稱	數據表	制圖	付吉寧	2022.04.05	修改			
材料		復核	謝永林	2022.04.14	日期			
顏色	JMQ213457(三塗)	批准	胡哥		圖號	CW-PLMG06a(2)		


美特鋁質 有限公司
MIDI Aluminium Fabricator Ltd.

工程號	J853	地盤	延坪道住宅


數據表見: CW-PLMG06b(2)

節點圖見: CW-PLMG06b(1)


圖號	層數	數量	總數	樓層	使用位置
CW-PLMG06b	1	1	1	23F	J853-SD-CW-4602A

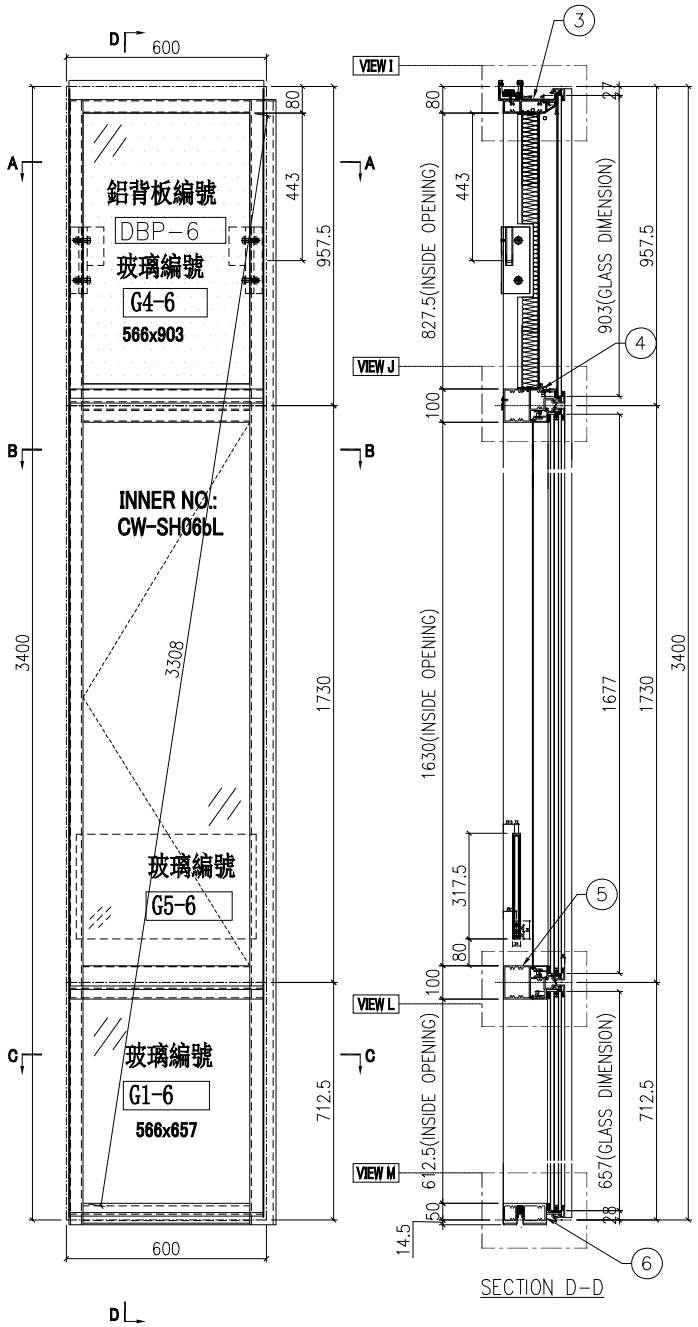


SECTION D-D

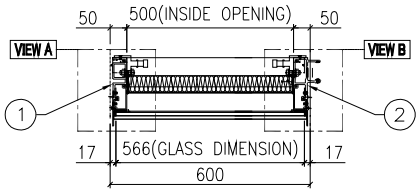

SECTION A-A

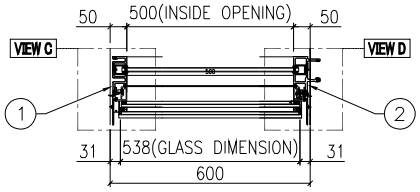

SECTION B-B

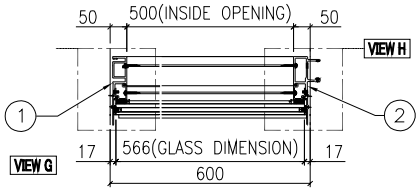

SECTION C-C


名稱	單元組裝圖	制圖	付吉寧	2022.04.05	修改			
材料		復核	謝永林	2022.04.14	日期			
顏色	JMQ213457(三塗)	批准	胡哥		圖號	CW-PLMG06b		

美特鋁質 有限公司
MIDI Aluminium Fabricator Ltd.

使用位置
J853-SD-CW-4602A

數據表見: CW-PLMG06b(2)
大樣圖見: CW-PLMG06b

工程號	J853	地盤	延坪道住宅

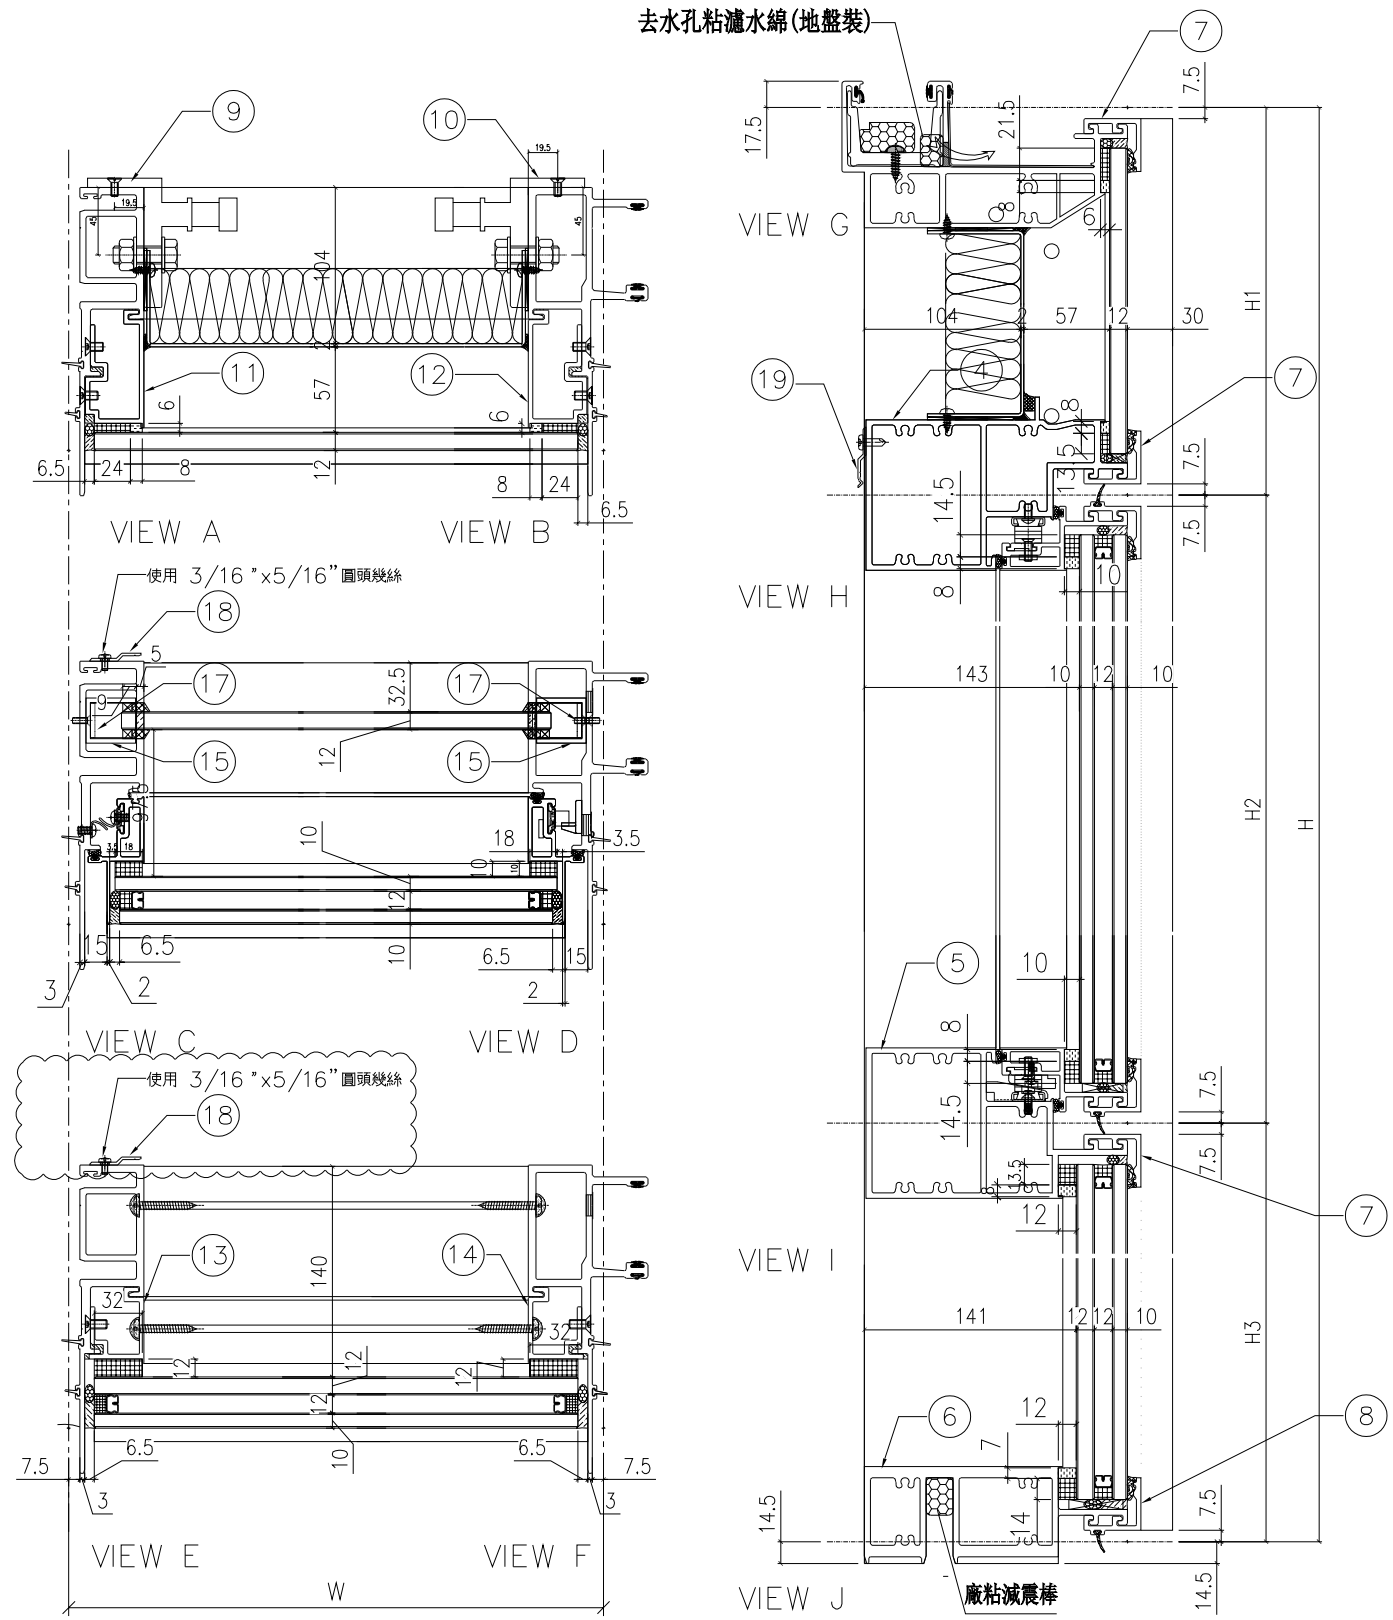

名稱	單元組裝圖	制圖	付吉寧	2022.04.05	修改			
材料		復核	謝永林	2022.04.14	日期			
顏色	JMQ213457(三塗)	批准	胡哥		圖號	CW-PLMG06b(1)		

美特鋁質 有限公司
MIDI Aluminium Fabricator Ltd.

使用位置	節點圖見: CW-PLMG06b(1)
J853-SD-CW-4602A	大樣圖見: CW-PLMG06b

工程號	J853	地盤	延坪道住宅

分格W	分格H	分格H1	分格H2	分格H3		
600	3400	957.5	1730	712.5		

序號	名稱	加工圖號	數量	長度	備註	模號
1	生母企	X85974-05b	1	3407		X85974
2	生公企	X85973-03b	1	3407		X85973
3	頂橫	X85982-03W-06	1	585		X85982
4	上梗下生中橫	X85984-03R-06	1	577		X85984
5	上生下梗中橫	X85985-03R-06	1	577		X85985
6	底橫	X85981-03-06	1	577		X85981
7	扣蓋（頂）	X85989-01-06	3	578		X85989
8	扣蓋（底）	X85988-01-06	1	578		X85988
9	掛碼	KM-GM01	1	200		X85998
10	掛碼	KM-GM02	1	200		X85998
11	單玻骨	UN-BM2	1	862.5		X85987
12	單玻骨	UN-BM2R	1	862.5		X85987
13	雙玻骨	UN-DM2	1	611.5		X85990
14	雙玻骨	UN-DM2R	1	611.5		X85990
15	玻璃攔河槽	LUC-01	2	317.5		JMFG0828
17	攔河槽鋁角	UN-AG01	2	23		JM1030
18	Z字碼	UN-Z04	8	50		
19	Z字碼	UN-Z01	2	50		

配件清單名稱	顏色	數量	備注	配件清單名稱	顏色	數量	備注
#10x5/8"圓頭鋼牙	A4-70	16	修背板用(300mmC/C)	3/16x1/2"平頭機絲	A4-70	12	修夾巴,3粒/支
#14x1-1/2"圓頭鋼牙	A4-70	40	修橫料	M5x12mm平頭機絲	A4-70	8	修攔河槽及鋁角
M6x12mm平頭機絲	A4-70	12	修企料單玻璃骨	2022-SH16"東城產扇撐(左)	304不鏽鋼	1	SH生窗用
M6x12mm平頭機絲	A4-70	6	修企料雙玻璃骨	2022-SH16"東城產扇撐(右)	304不鏽鋼	1	SH生窗用
M5x12mm平頭機絲	A4-70	4	固定掛碼到企料上	853-CZ1窗占	黑色	1	SH窗1只/玉
M12x40mm六角螺栓	A4-70	4	企料鋁碼用(配1螺母,1平介,1彈介)	853-CZ2窗占	黑色	1	SH窗1只/玉
M5x12mm圓頭綱絲	A4-70	0	修套心	TC903扣碼	不鏽鋼	4	SH窗4個
3/16x5/8"圓頭機絲	A4-70	10	修扇撐於玉上(5粒/只)	837-CWH-K2	不鏽鋼	4	SH窗4個
3/16"x1/4"平頭機絲	A4-70	4	修加力巴	駿華T004鎖扣(夾巴)	鋅合金	4	SH4個/窗
3/16x3/8"圓頭機絲	A4-70	10	修扇撐於框上	駿華J047鎖點(13mm高)	304不鏽鋼	4	SH4個/窗
3/16x1/2"圓頭機絲	A4-70	16	用於收扣碼	2026-010A(無蓋)	JMQ213457(三塗)	1	SH窗用(1只/窗)
3/16x1/2"圓頭機絲	A4-70	2	窗占用	3/16"x5/16"圓頭幾絲	A4-70	16	2粒/個(修Z字碼)
3/16x3/8"平頭機絲	A4-70	16	組裝窗玉用	#10x5/8"圓頭鋼牙	A4-70	15	修Z字碼


名稱	數據表	制圖	付吉寧	2022.04.05	修改			
材料		復核	謝永林	2022.04.14	日期			
顏色	JMQ213457(三塗)	批准	胡哥		圖號	CW-PLMG06b(2)		

美特鋁質 有限公司
MIDI Aluminium Fabricator Ltd.

請用A3打印

工程號	J853	地盤	延坪道住宅

層數	數量	總數	位置	樓層
13	1	13	CW-602	6F-15F,17F-21F
1	1	1	CW-602d	22F
13	1	13	CW-604	6F-15F,17F-21F
1	1	1	CW-604d	22F
9	1	9	CW-613	10F-15F,17F-21F
1	1	1	CW-613d	22F
9	1	9	CW-615	10F-15F,17F-21F
1	1	1	CW-615d	22F
總計：		48		

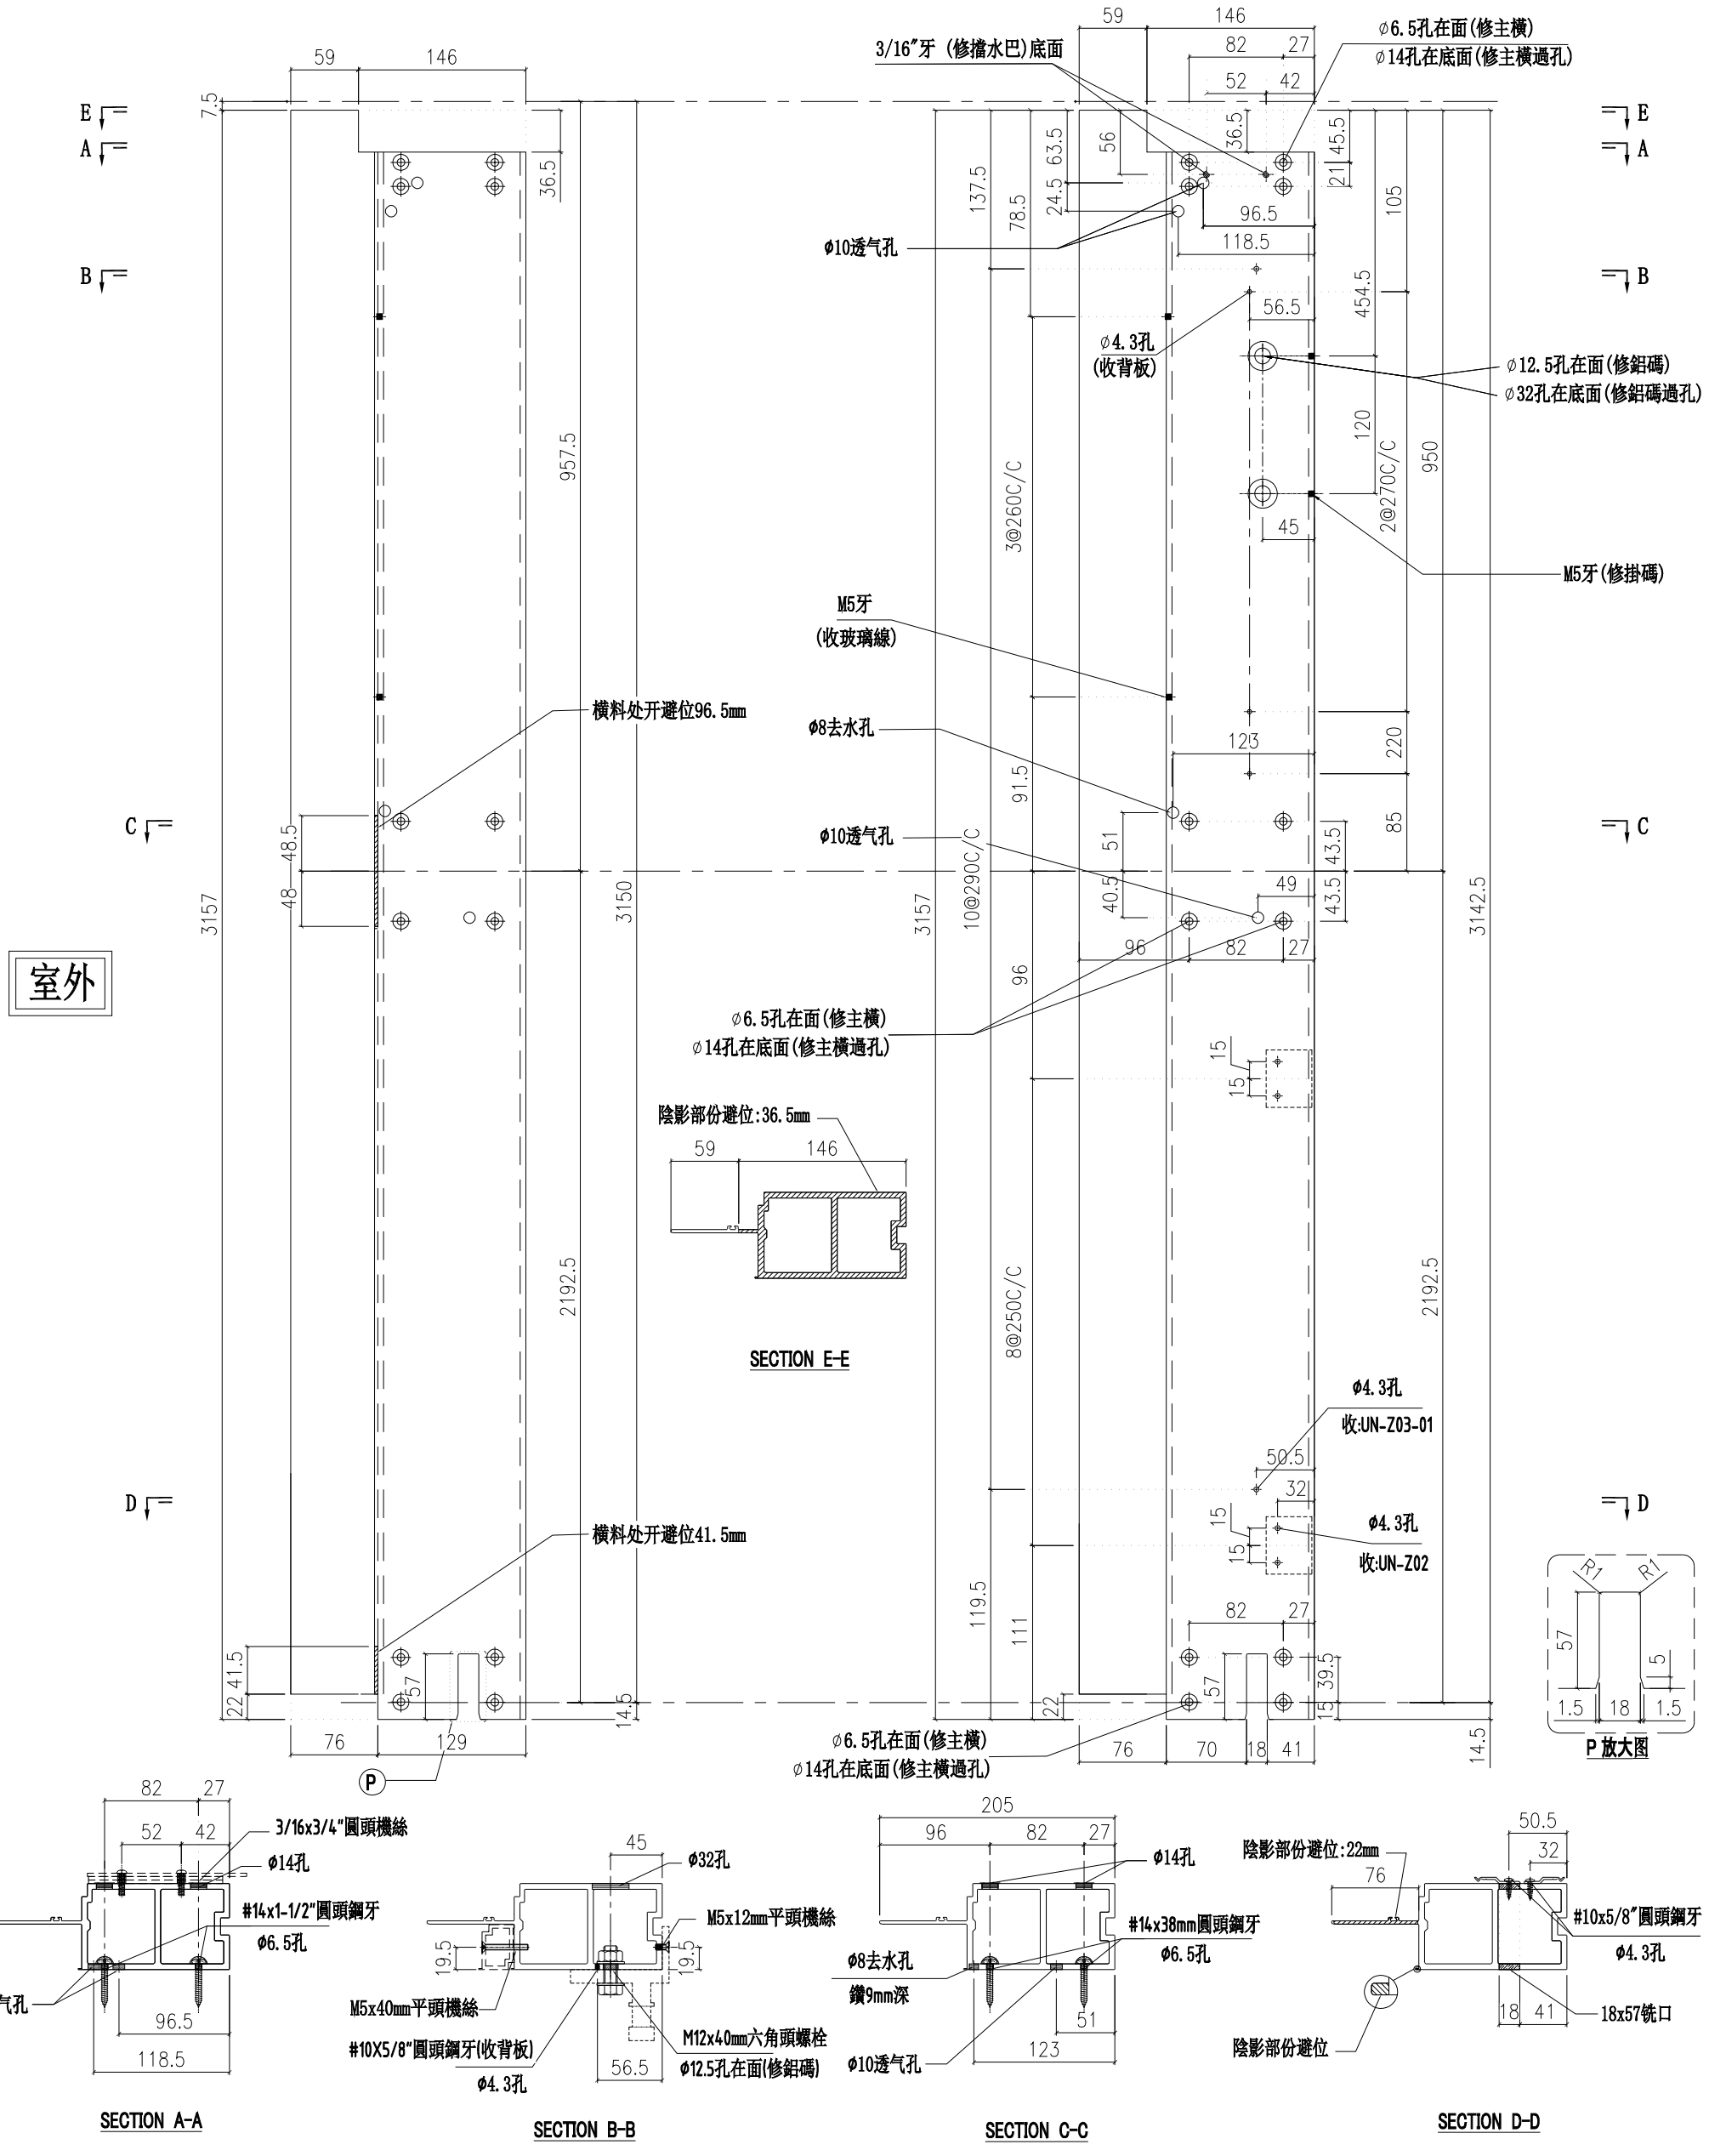


名稱	梗邊企	制圖	付吉寧	2022.04.06	修改			
材料	X85975	復核	謝永林	2022.04.14	日期			
顏色	JMQ213457(三塗)	批準	胡哥		圖號	X85975-01L		

美特鋁質 有限公司
MIDI Aluminium Fabricator Ltd.

請用A3打印

工程號	J853	地盤	延坪道住宅

層數	數量	總數	位置	樓層
2	1	2	CW-602a	5F,25F
1	1	1	CW-602c	16F
2	1	2	CW-604a	5F,25F
1	1	1	CW-604c	16F
1	1	1	CW-613a	25F
1	1	1	CW-613c	16F
1	1	1	CW-615a	25F
1	1	1	CW-615c	16F
總計：		10		

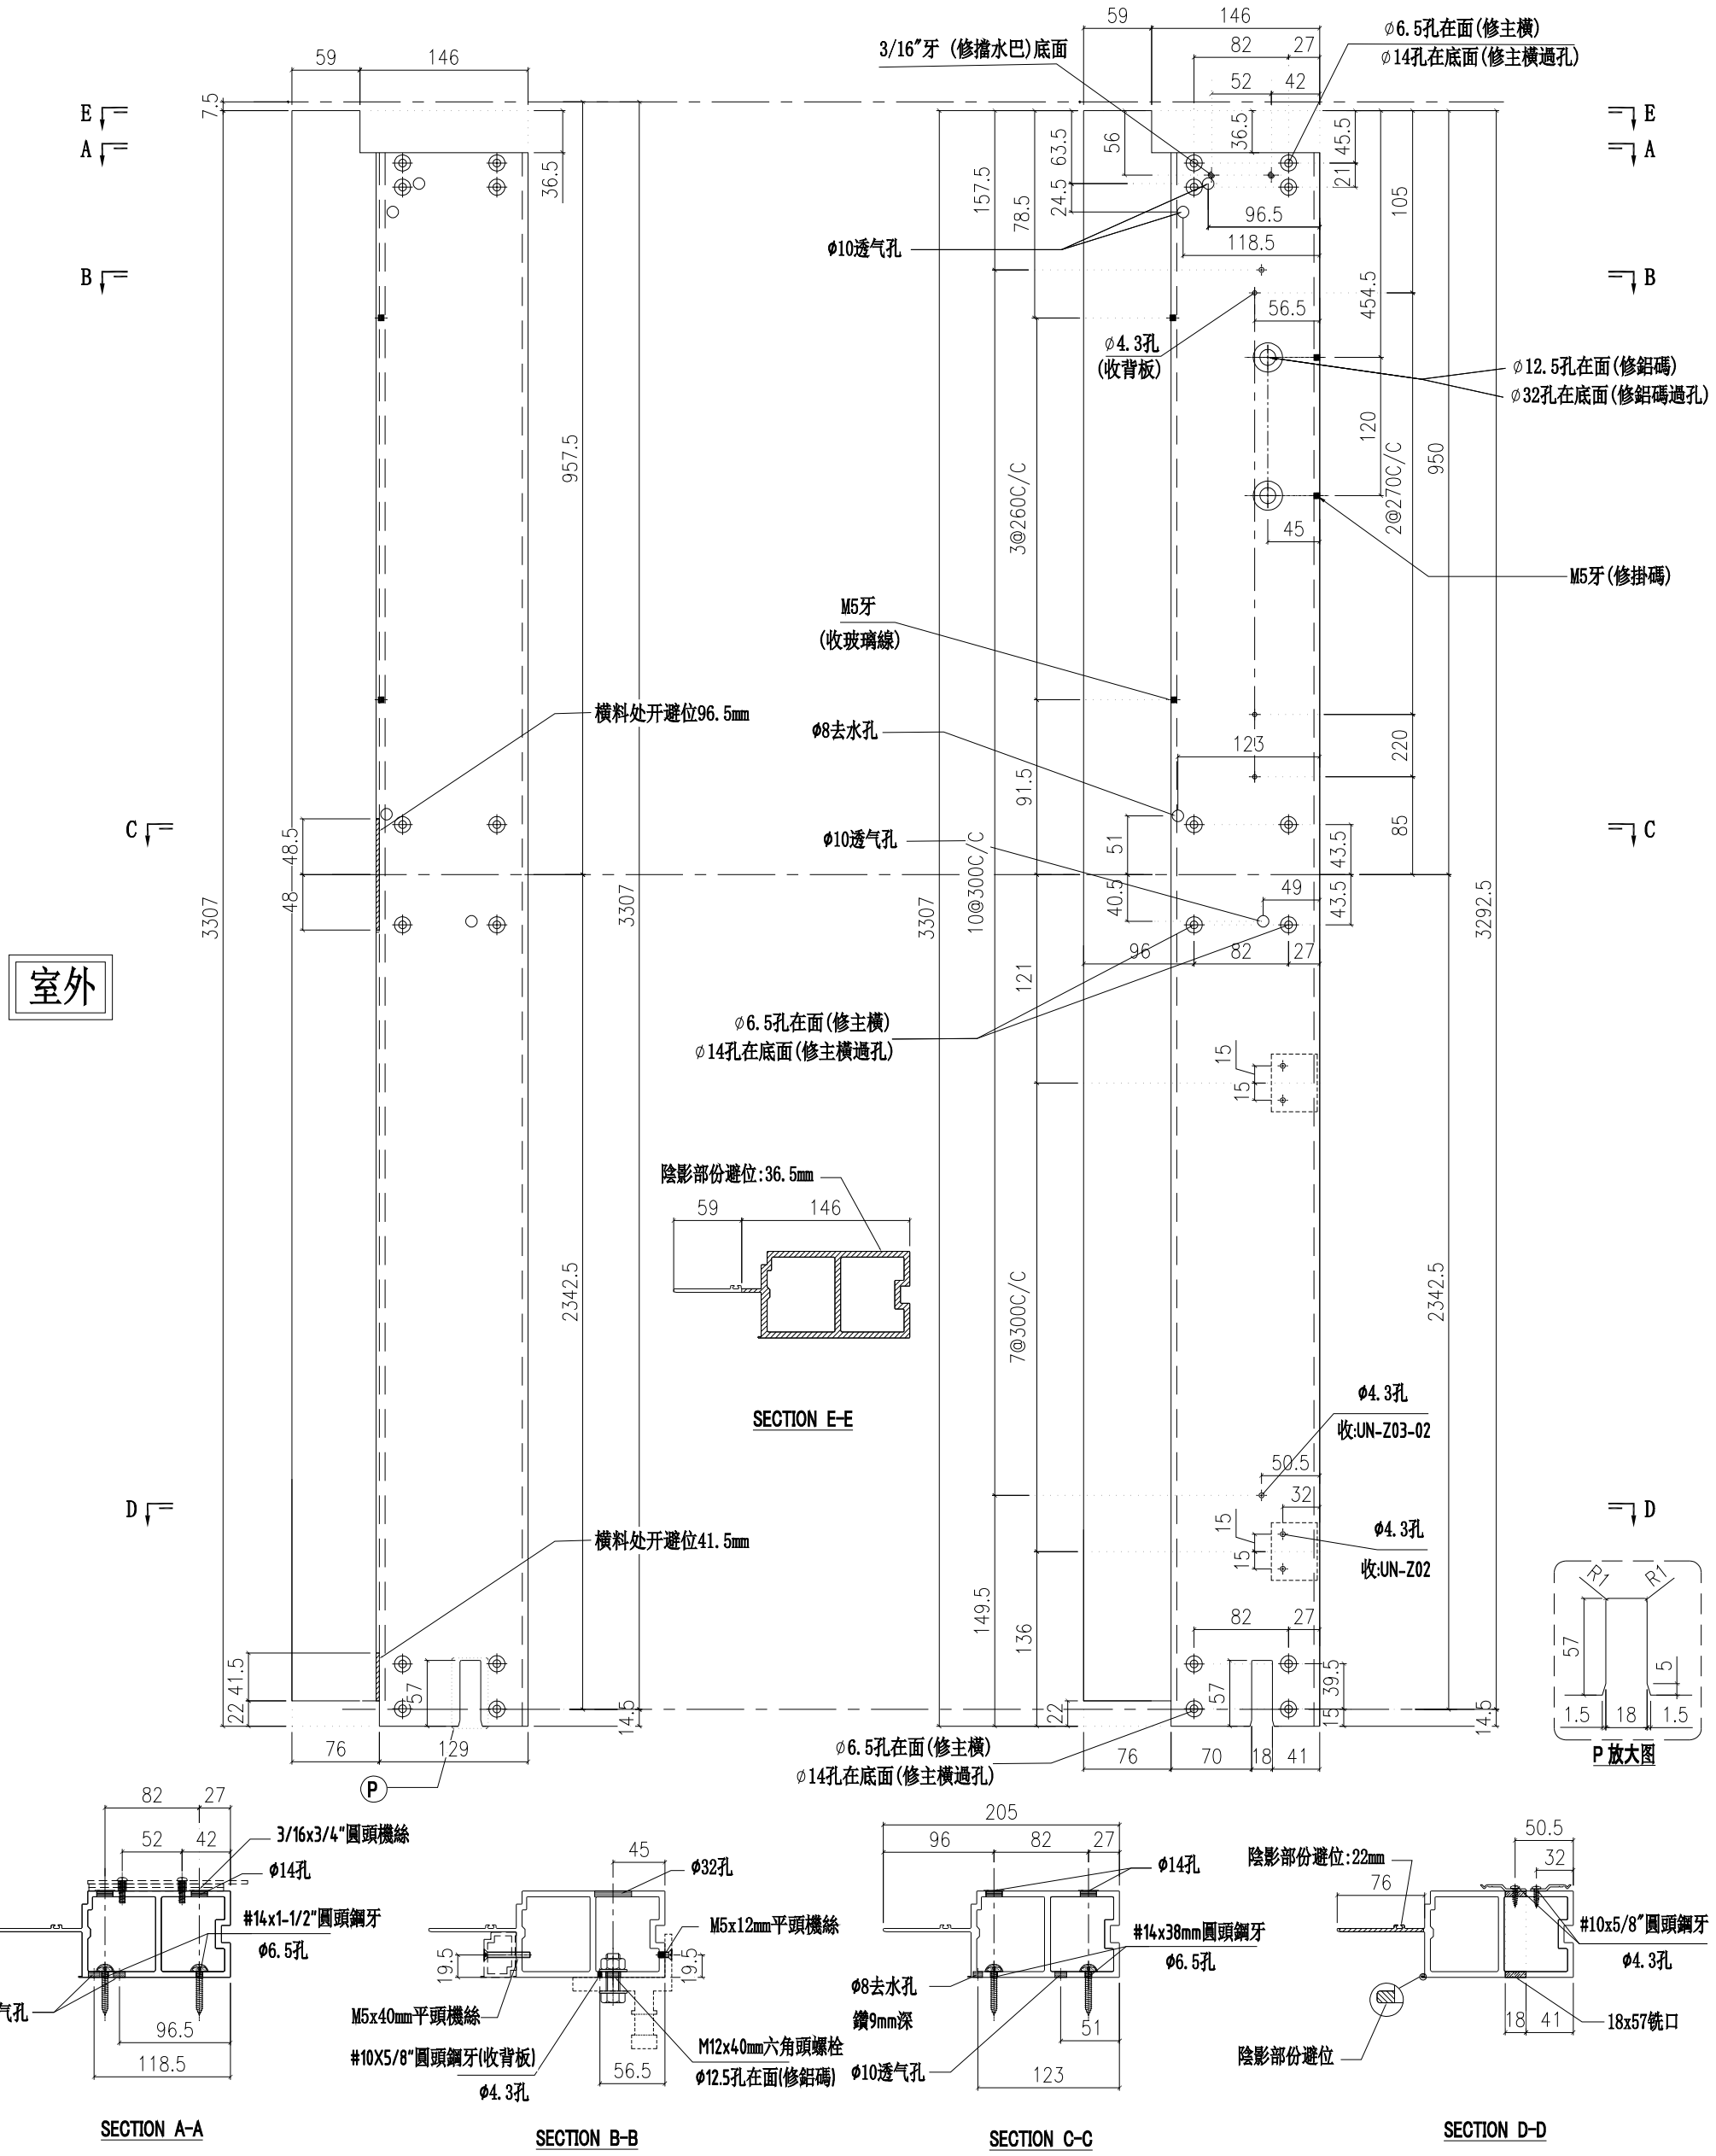

名稱	梗邊企	制圖	付吉寧	2022.04.06	修改			
材料	X85975	復核	謝永林	2022.04.14	日期			
顏色	JMQ213457(三塗)	批準	胡哥		圖號	X85975-01aL		


美特鋁質 有限公司
MIDI Aluminium Fabricator Ltd.

請用A3打印

層數	數量	總數	位置	樓層
1	1	1	CW-602b	23F
1	1	1	CW-604b	23F
1	1	1	CW-613b	23F
1	1	1	CW-615b	23F
總計：		4		

工程號	J853	地盤	延坪道住宅

室外

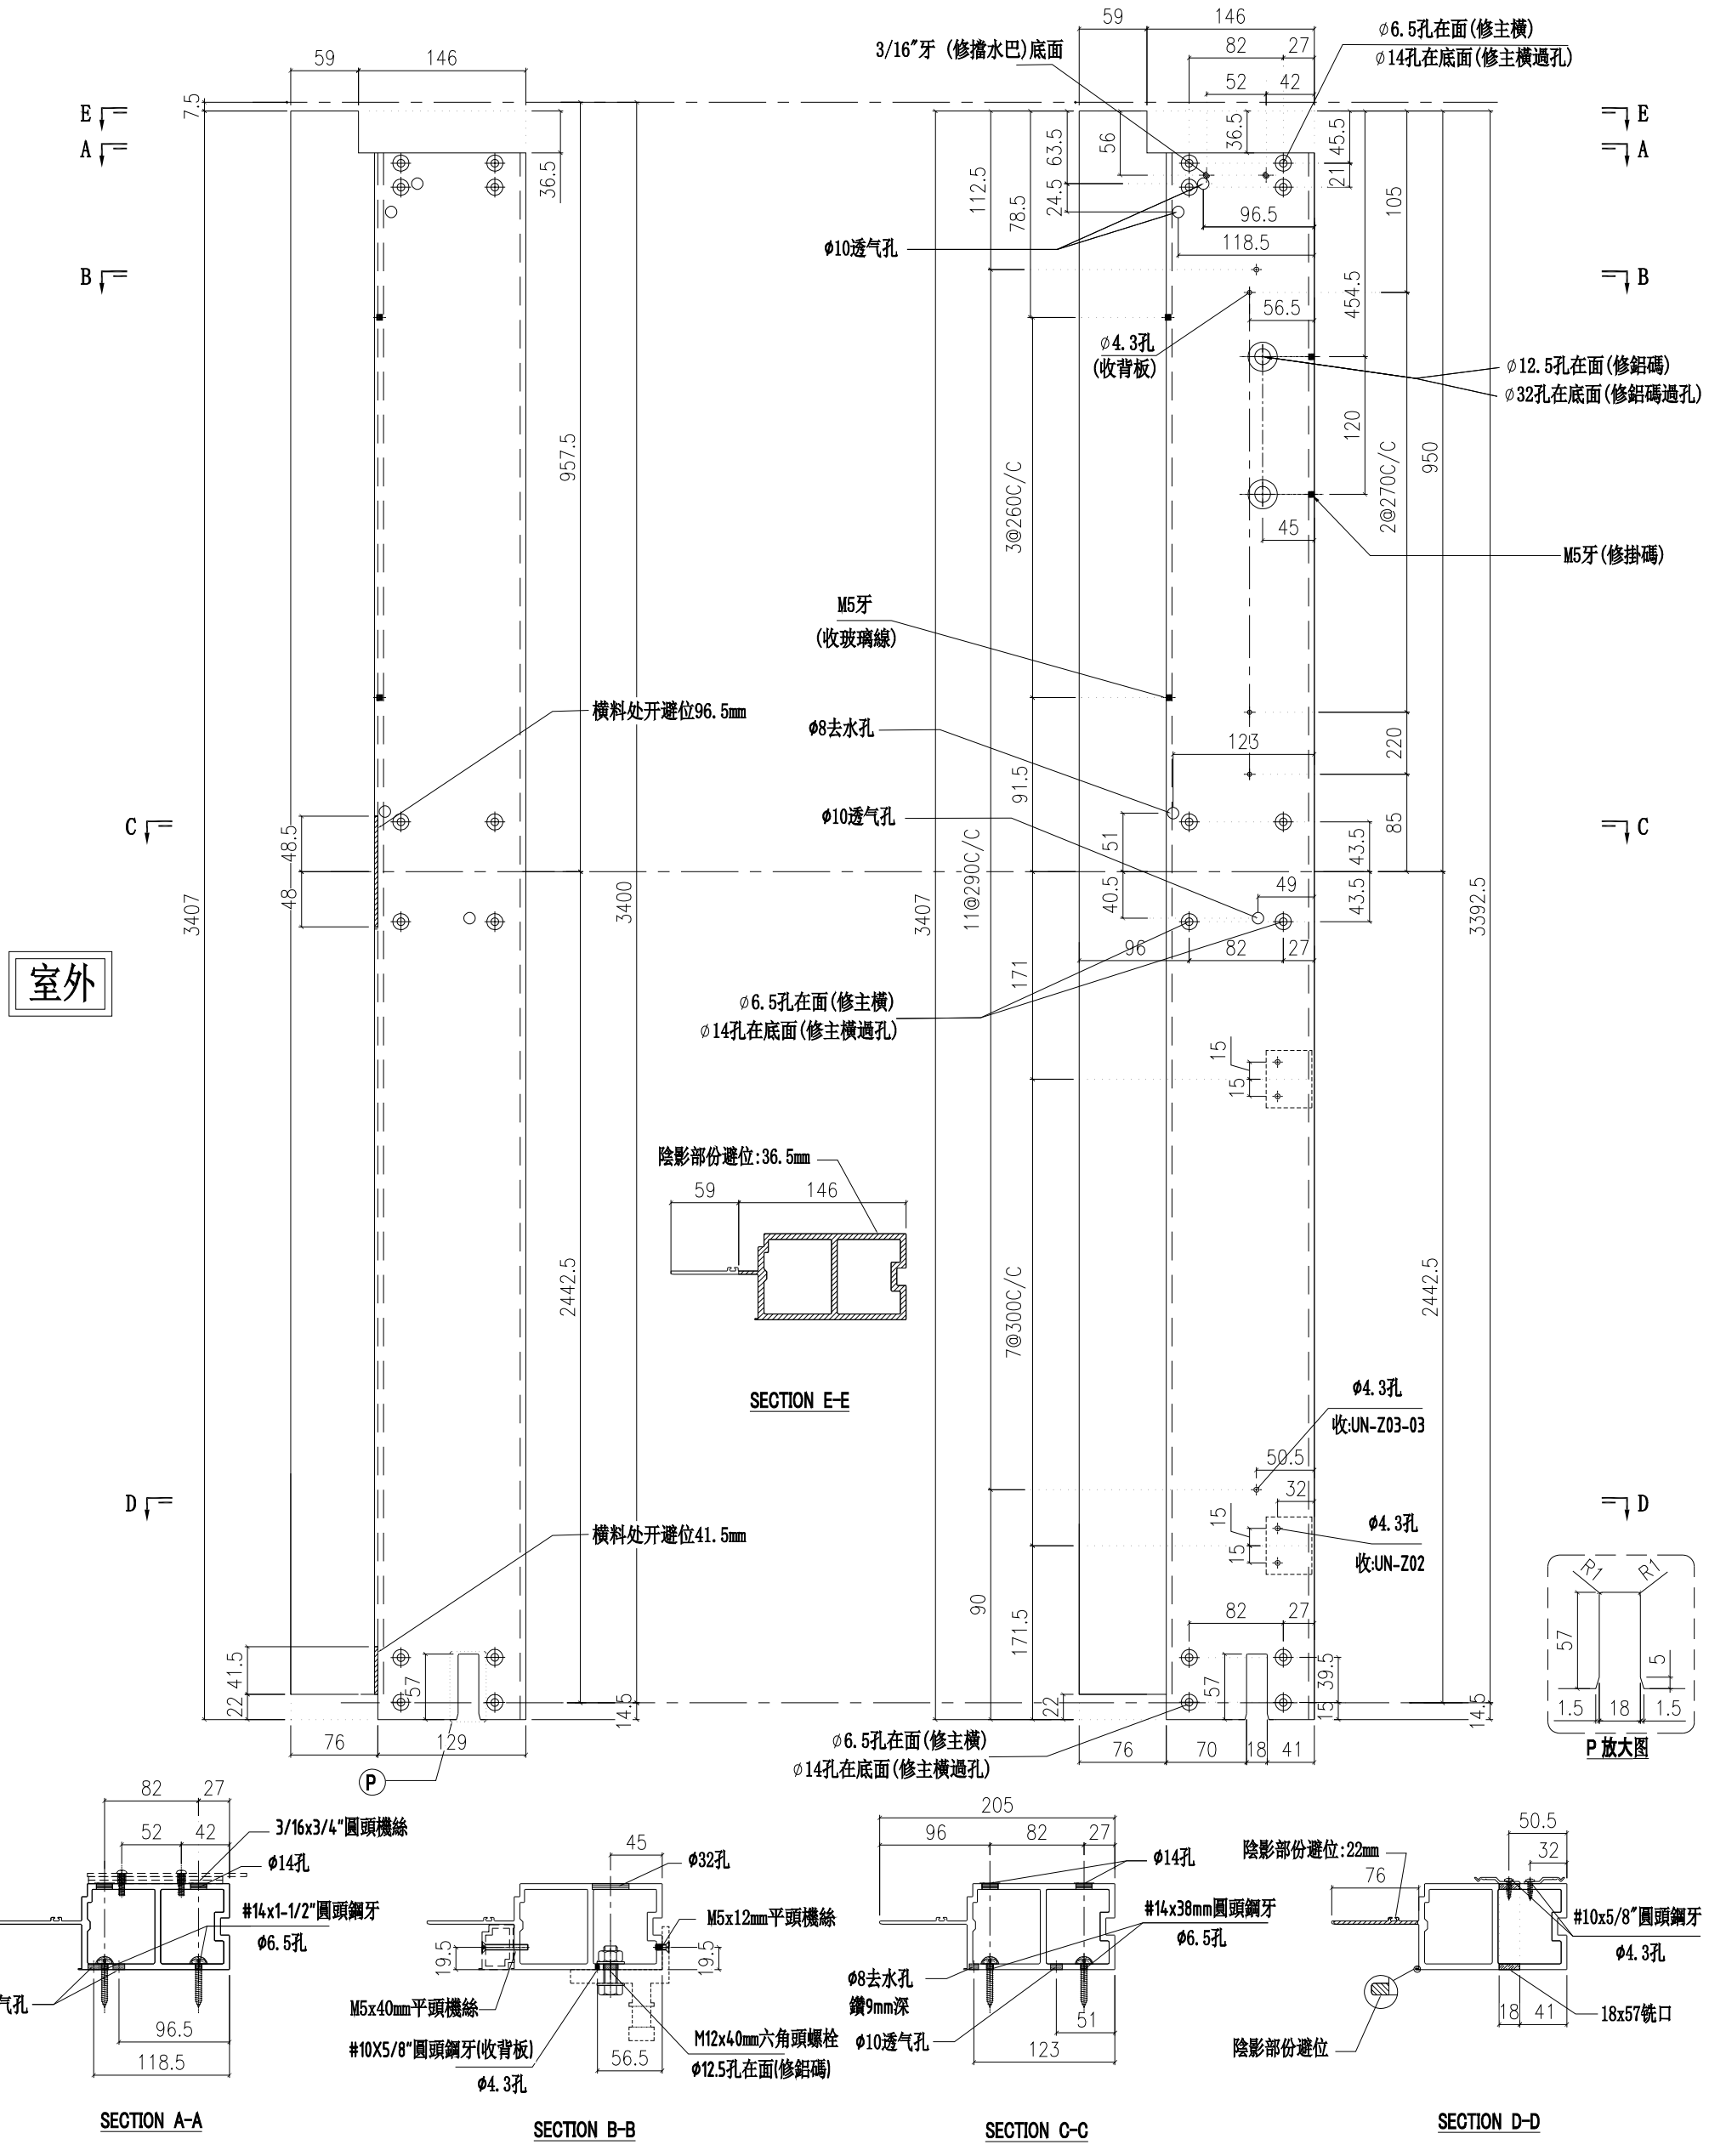


名稱	梗邊企	制圖	付吉寧	2022.04.06	修改			
材料	X85975	復核	謝永林	2022.04.14	日期			
顏色	JMQ213457(三塗)	批準	胡哥		圖號	X85975-01bL		

美特鋁質 有限公司
MIDI Aluminium Fabricator Ltd.

請用A3打印

工程號	J853	地盤	延坪道住宅

層數	數量	總數	位置	樓層
13	1	13	CW-601	6F-15F,17F-21F
1	1	1	CW-601d	22F
13	1	13	CW-603	6F-15F,17F-21F
1	1	1	CW-603d	22F
13	1	13	CW-606	6F-15F,17F-21F
1	1	1	CW-606d	22F
9	1	9	CW-614	10F-15F,17F-21F
1	1	1	CW-614d	22F
總計：		52		

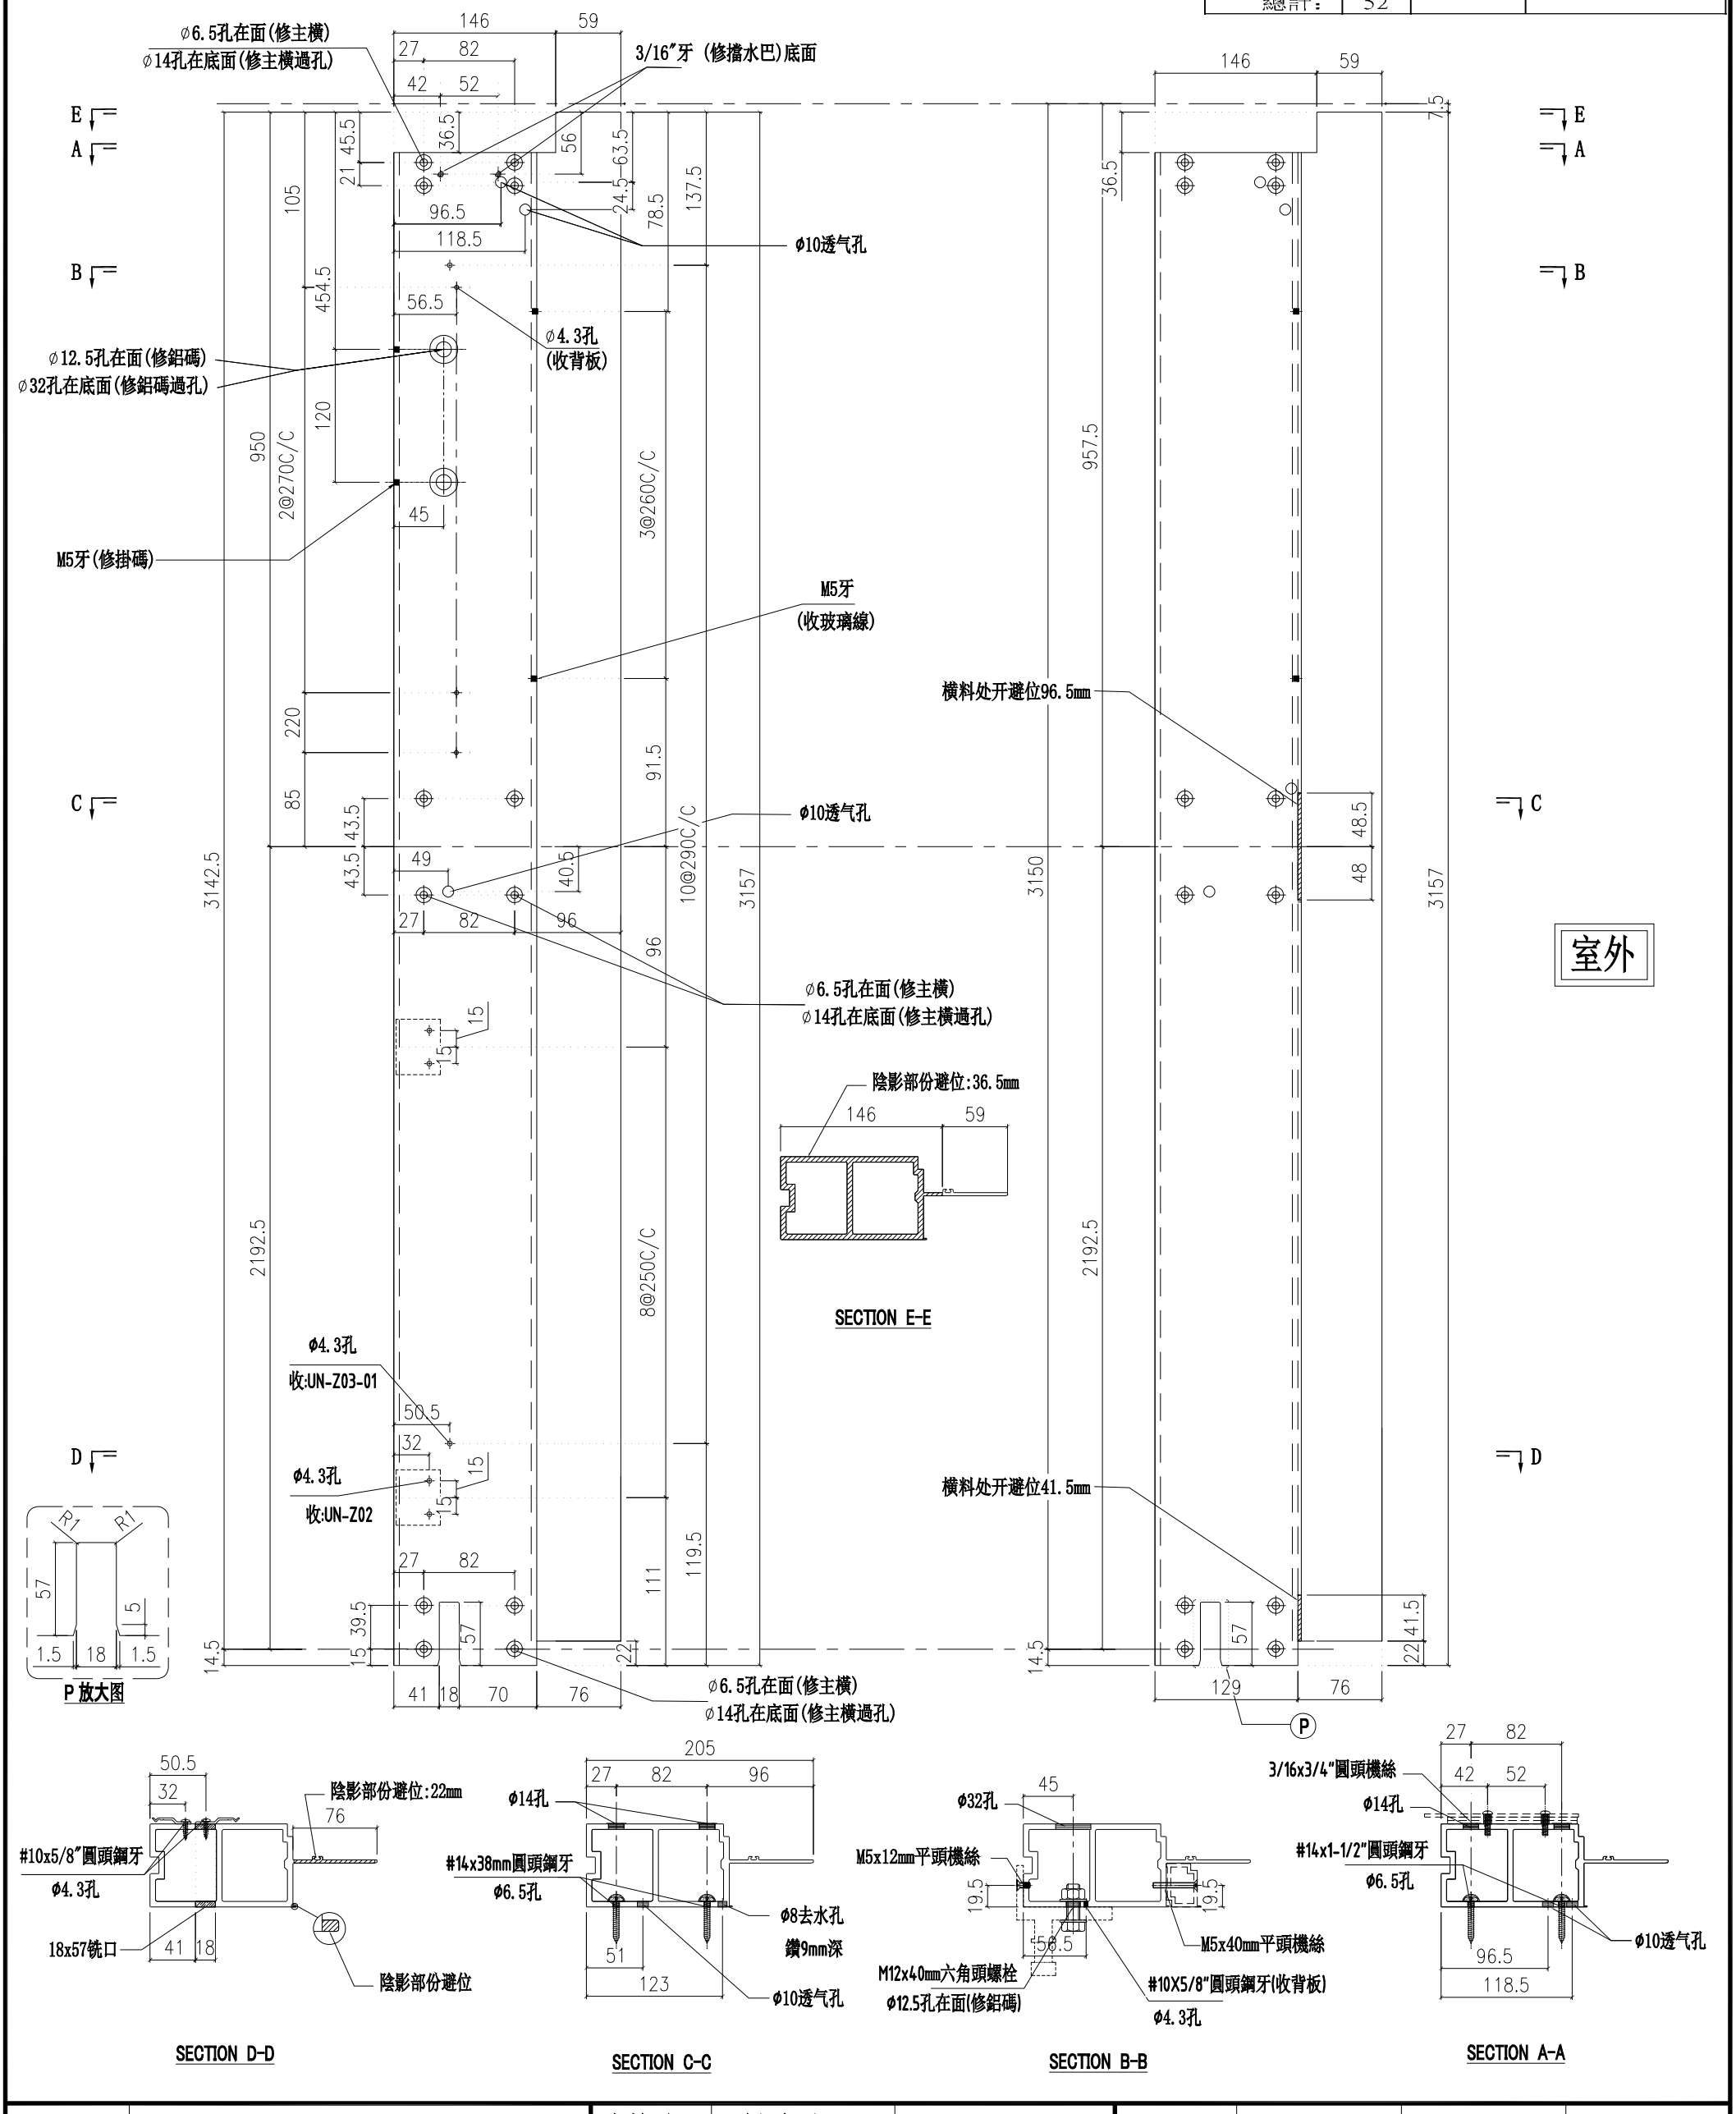


名稱	梗邊企	制圖	付吉寧	2022.04.06	修改			
材料	X85975	復核	謝永林	2022.04.14	日期			
顏色	JMQ213457(三塗)	批準	胡哥		圖號	X85975-01R		

美特鋁質 有限公司
MIDI Aluminium Fabricator Ltd.

請用A3打印

工程號	J853	地盤	延坪道住宅

層數	數量	總數	位置	樓層
2	1	2	CW-601a	5F,25F
1	1	1	CW-601c	16F
2	1	2	CW-603a	5F,25F
1	1	1	CW-603c	16F
2	1	2	CW-606a	5F,25F
1	1	1	CW-606c	16F
1	1	1	CW-614a	25F
1	1	1	CW-614c	16F
總計：		11		

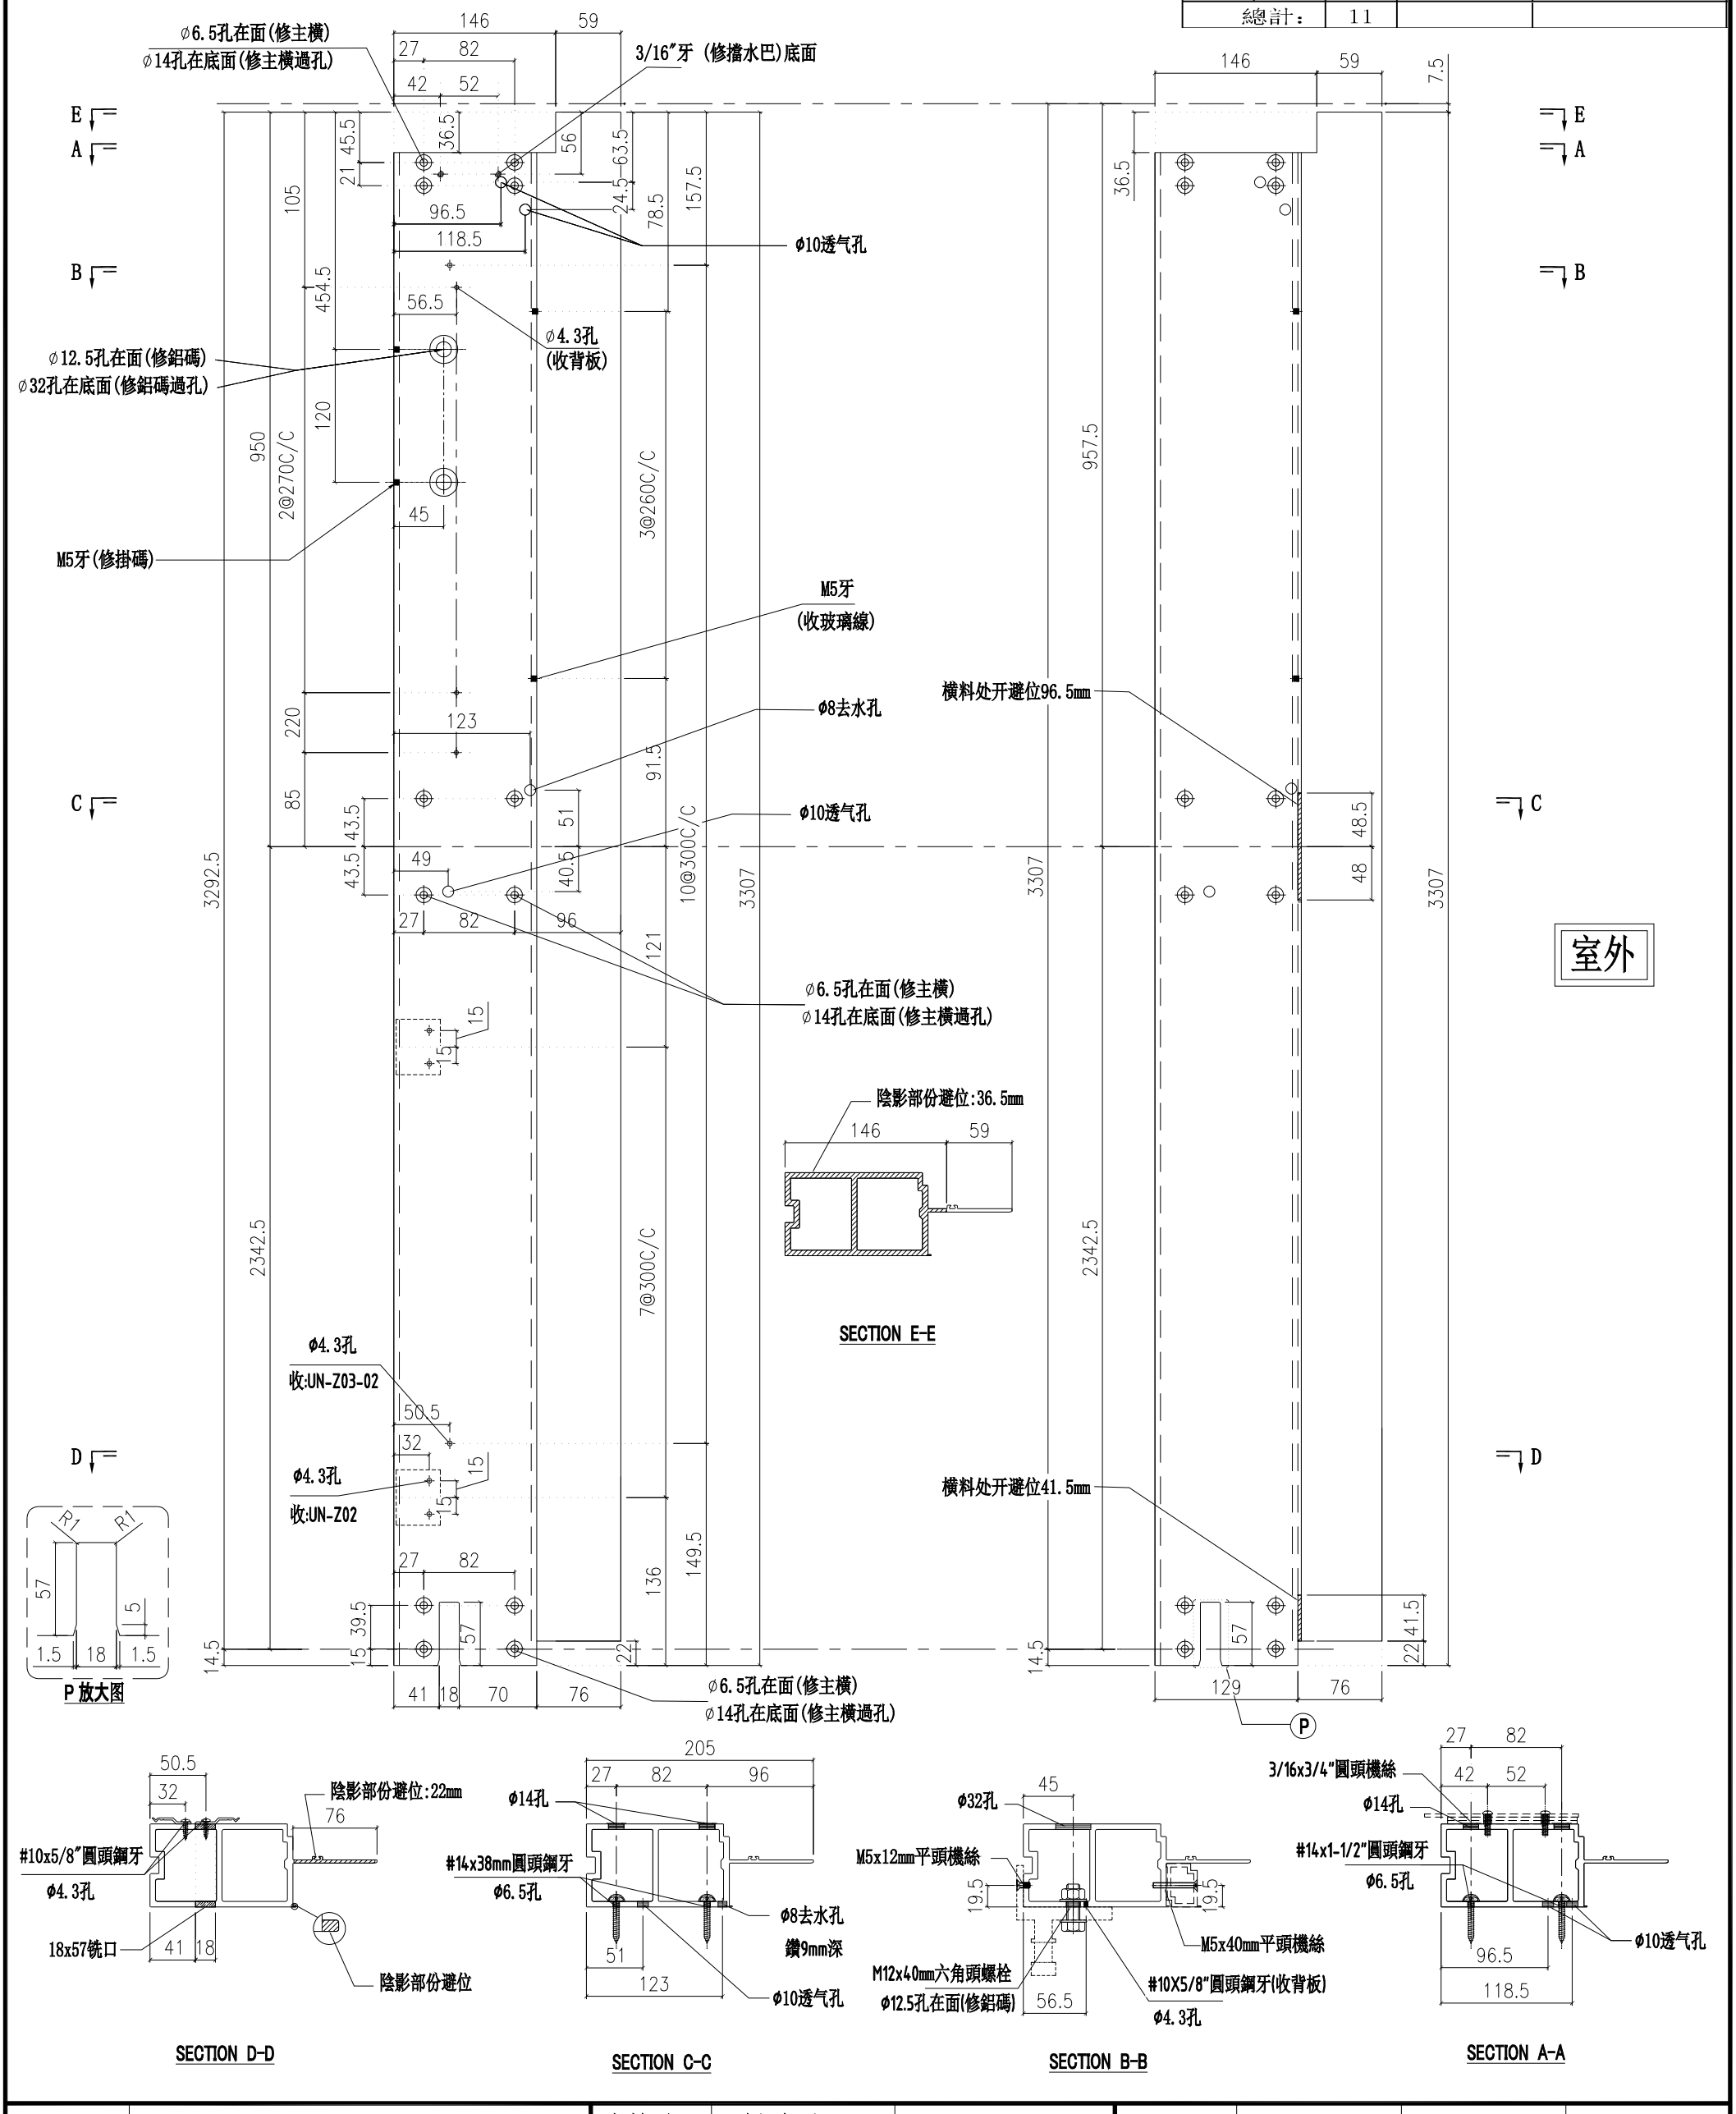


名稱	梗邊企	制圖	付吉寧	2022.04.06	修改			
材料	X85975	復核	謝永林	2022.04.14	日期			
顏色	JMQ213457(三塗)	批準	胡哥		圖號	X85975-01aR		

美特鋁質 有限公司
MIDI Aluminium Fabricator Ltd.

請用A3打印

工程號	J853	地盤	延坪道住宅

層數	數量	總數	位置	樓層
1	1	1	CW-601b	23F
1	1	1	CW-603b	23F
1	1	1	CW-606b	23F
1	1	1	CW-614b	23F
總計：		4		

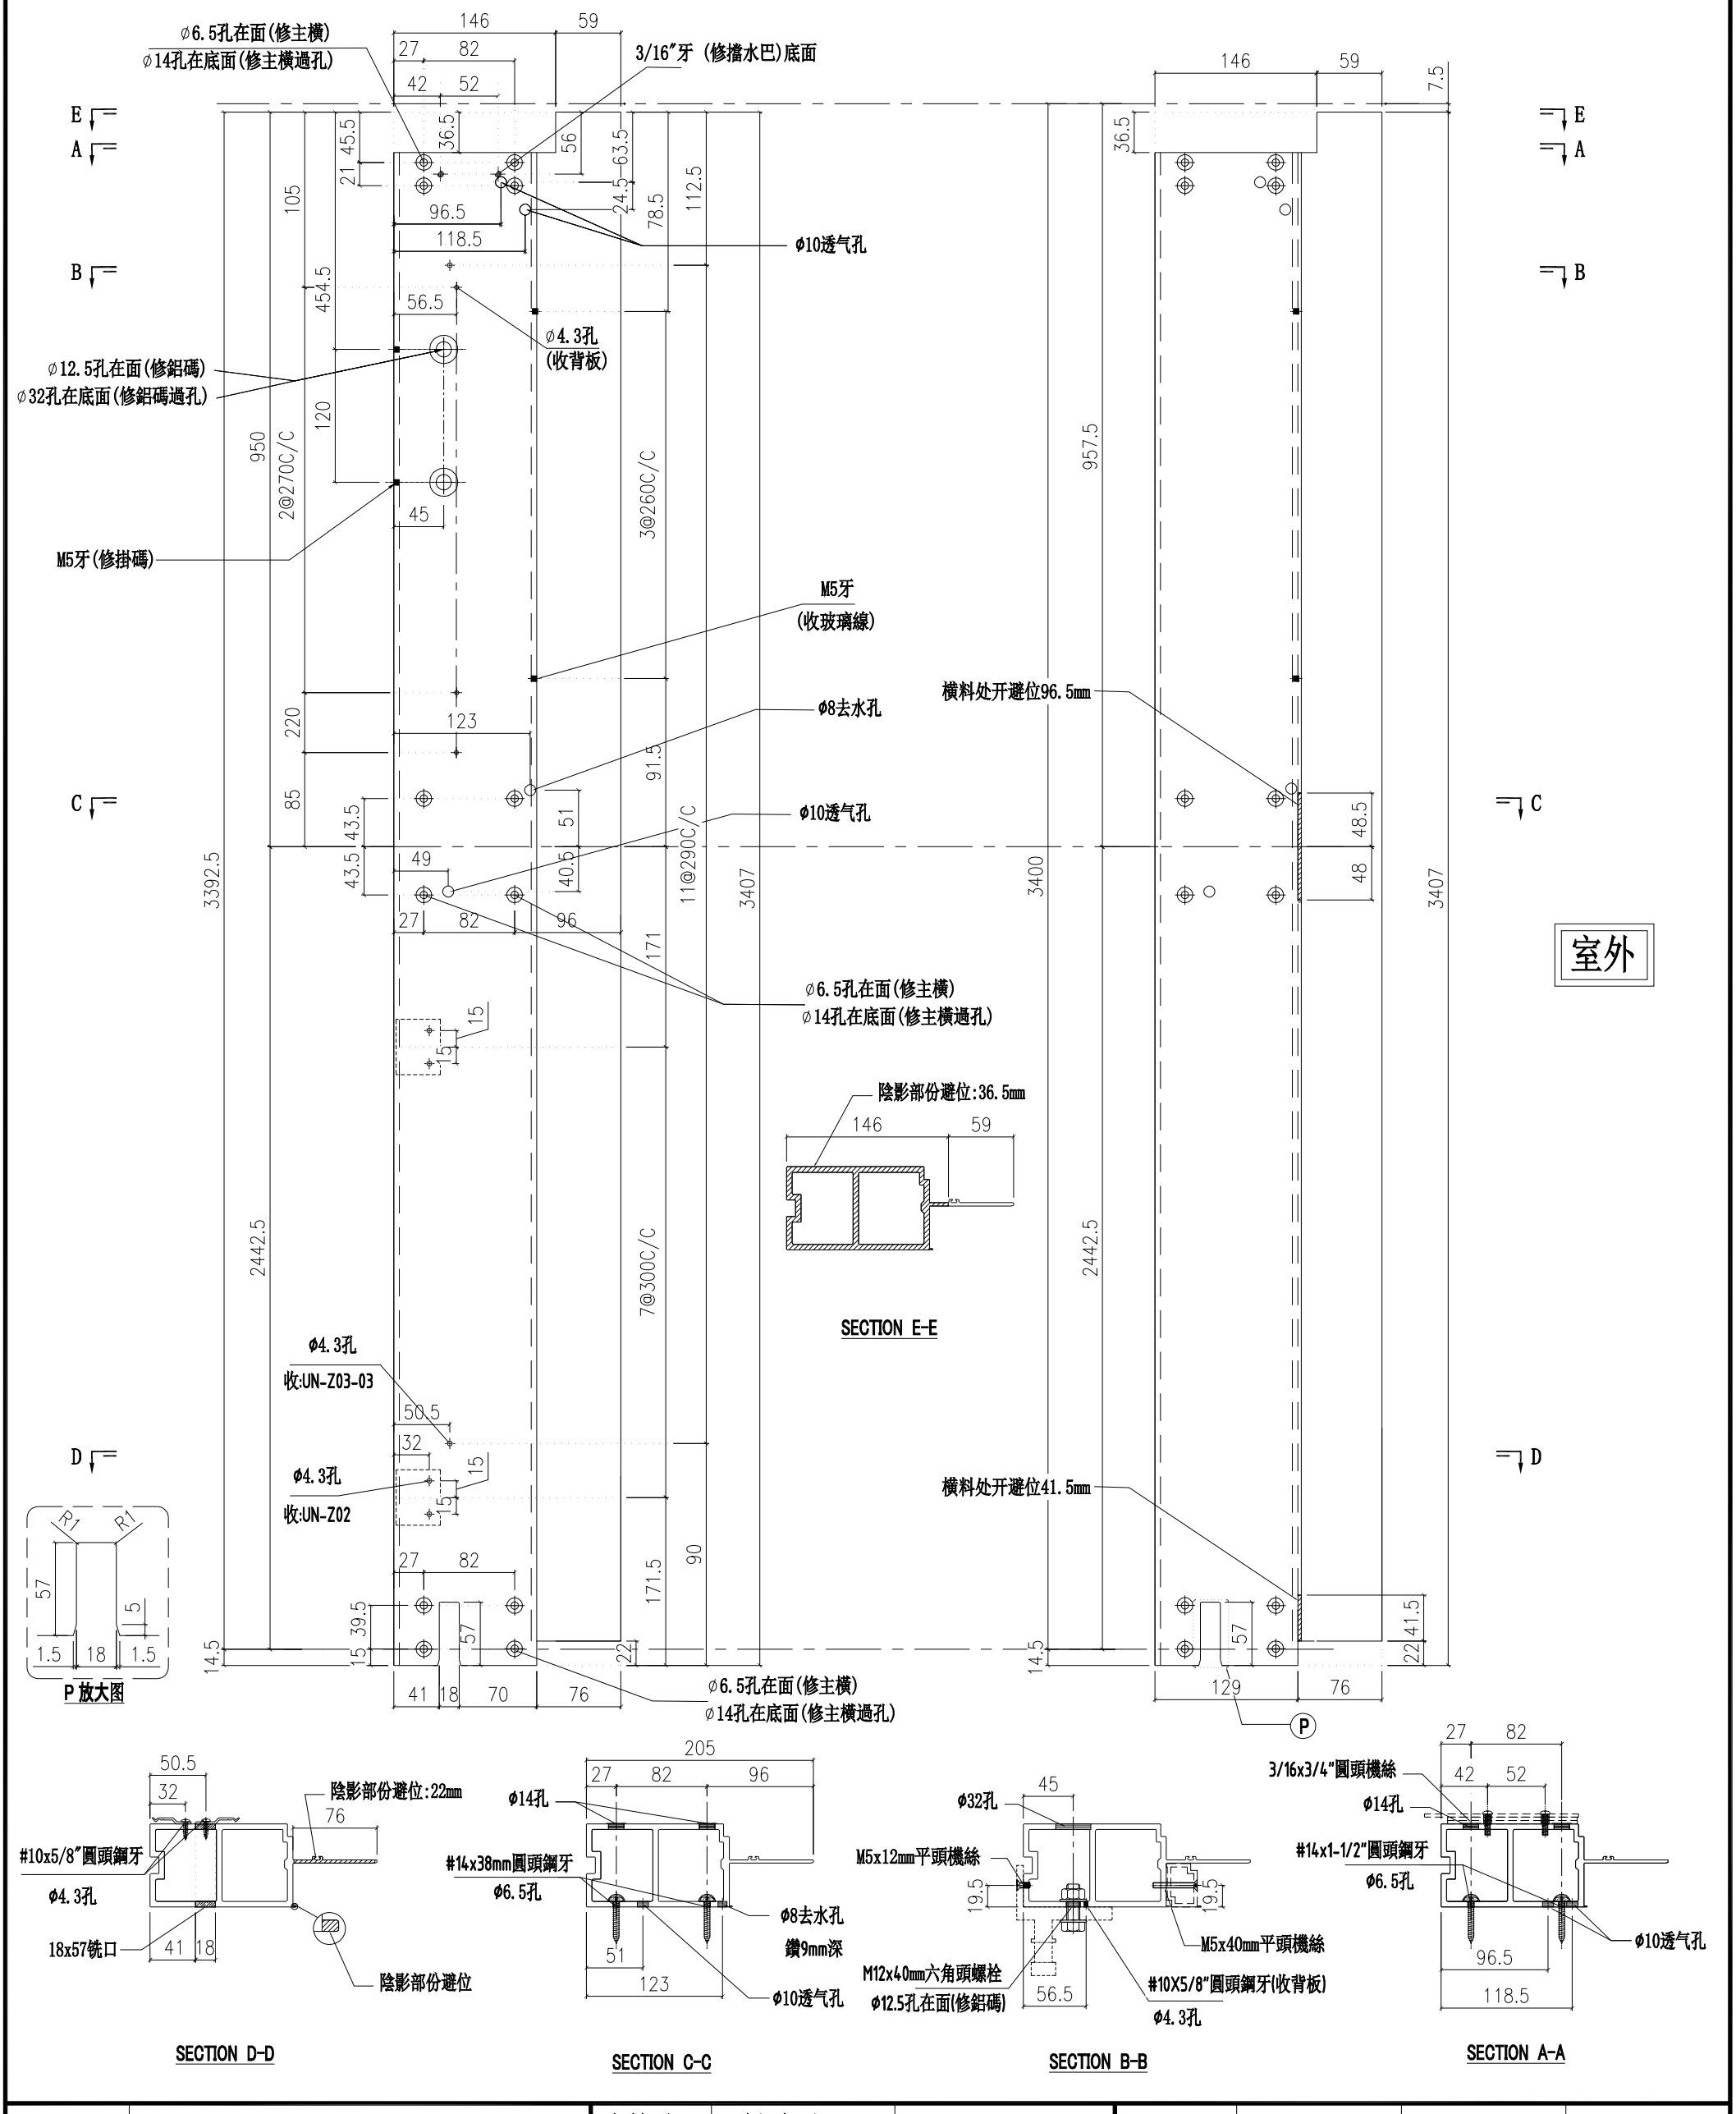


名稱	梗邊企	制圖	付吉寧	2022.04.06	修改			
材料	X85975	復核	謝永林	2022.04.14	日期			
顏色	JMQ213457(三塗)	批準	胡哥		圖號	X85975-01bR		

美特鋁質 有限公司
MIDI Aluminium Fabricator Ltd.

工程號	J853	地盤	延坪道住宅

請用A3打印

層數	數量	總數	位置	樓層
13	1	13	CW-602	6F-15F,17F-21F
1	1	1	CW-602d	22F
13	1	13	CW-604	6F-15F,17F-21F
1	1	1	CW-604d	22F
9	1	9	CW-613	10F-15F,17F-21F
1	1	1	CW-613d	22F
9	1	9	CW-615	10F-15F,17F-21F
1	1	1	CW-615d	22F
總計：		48		

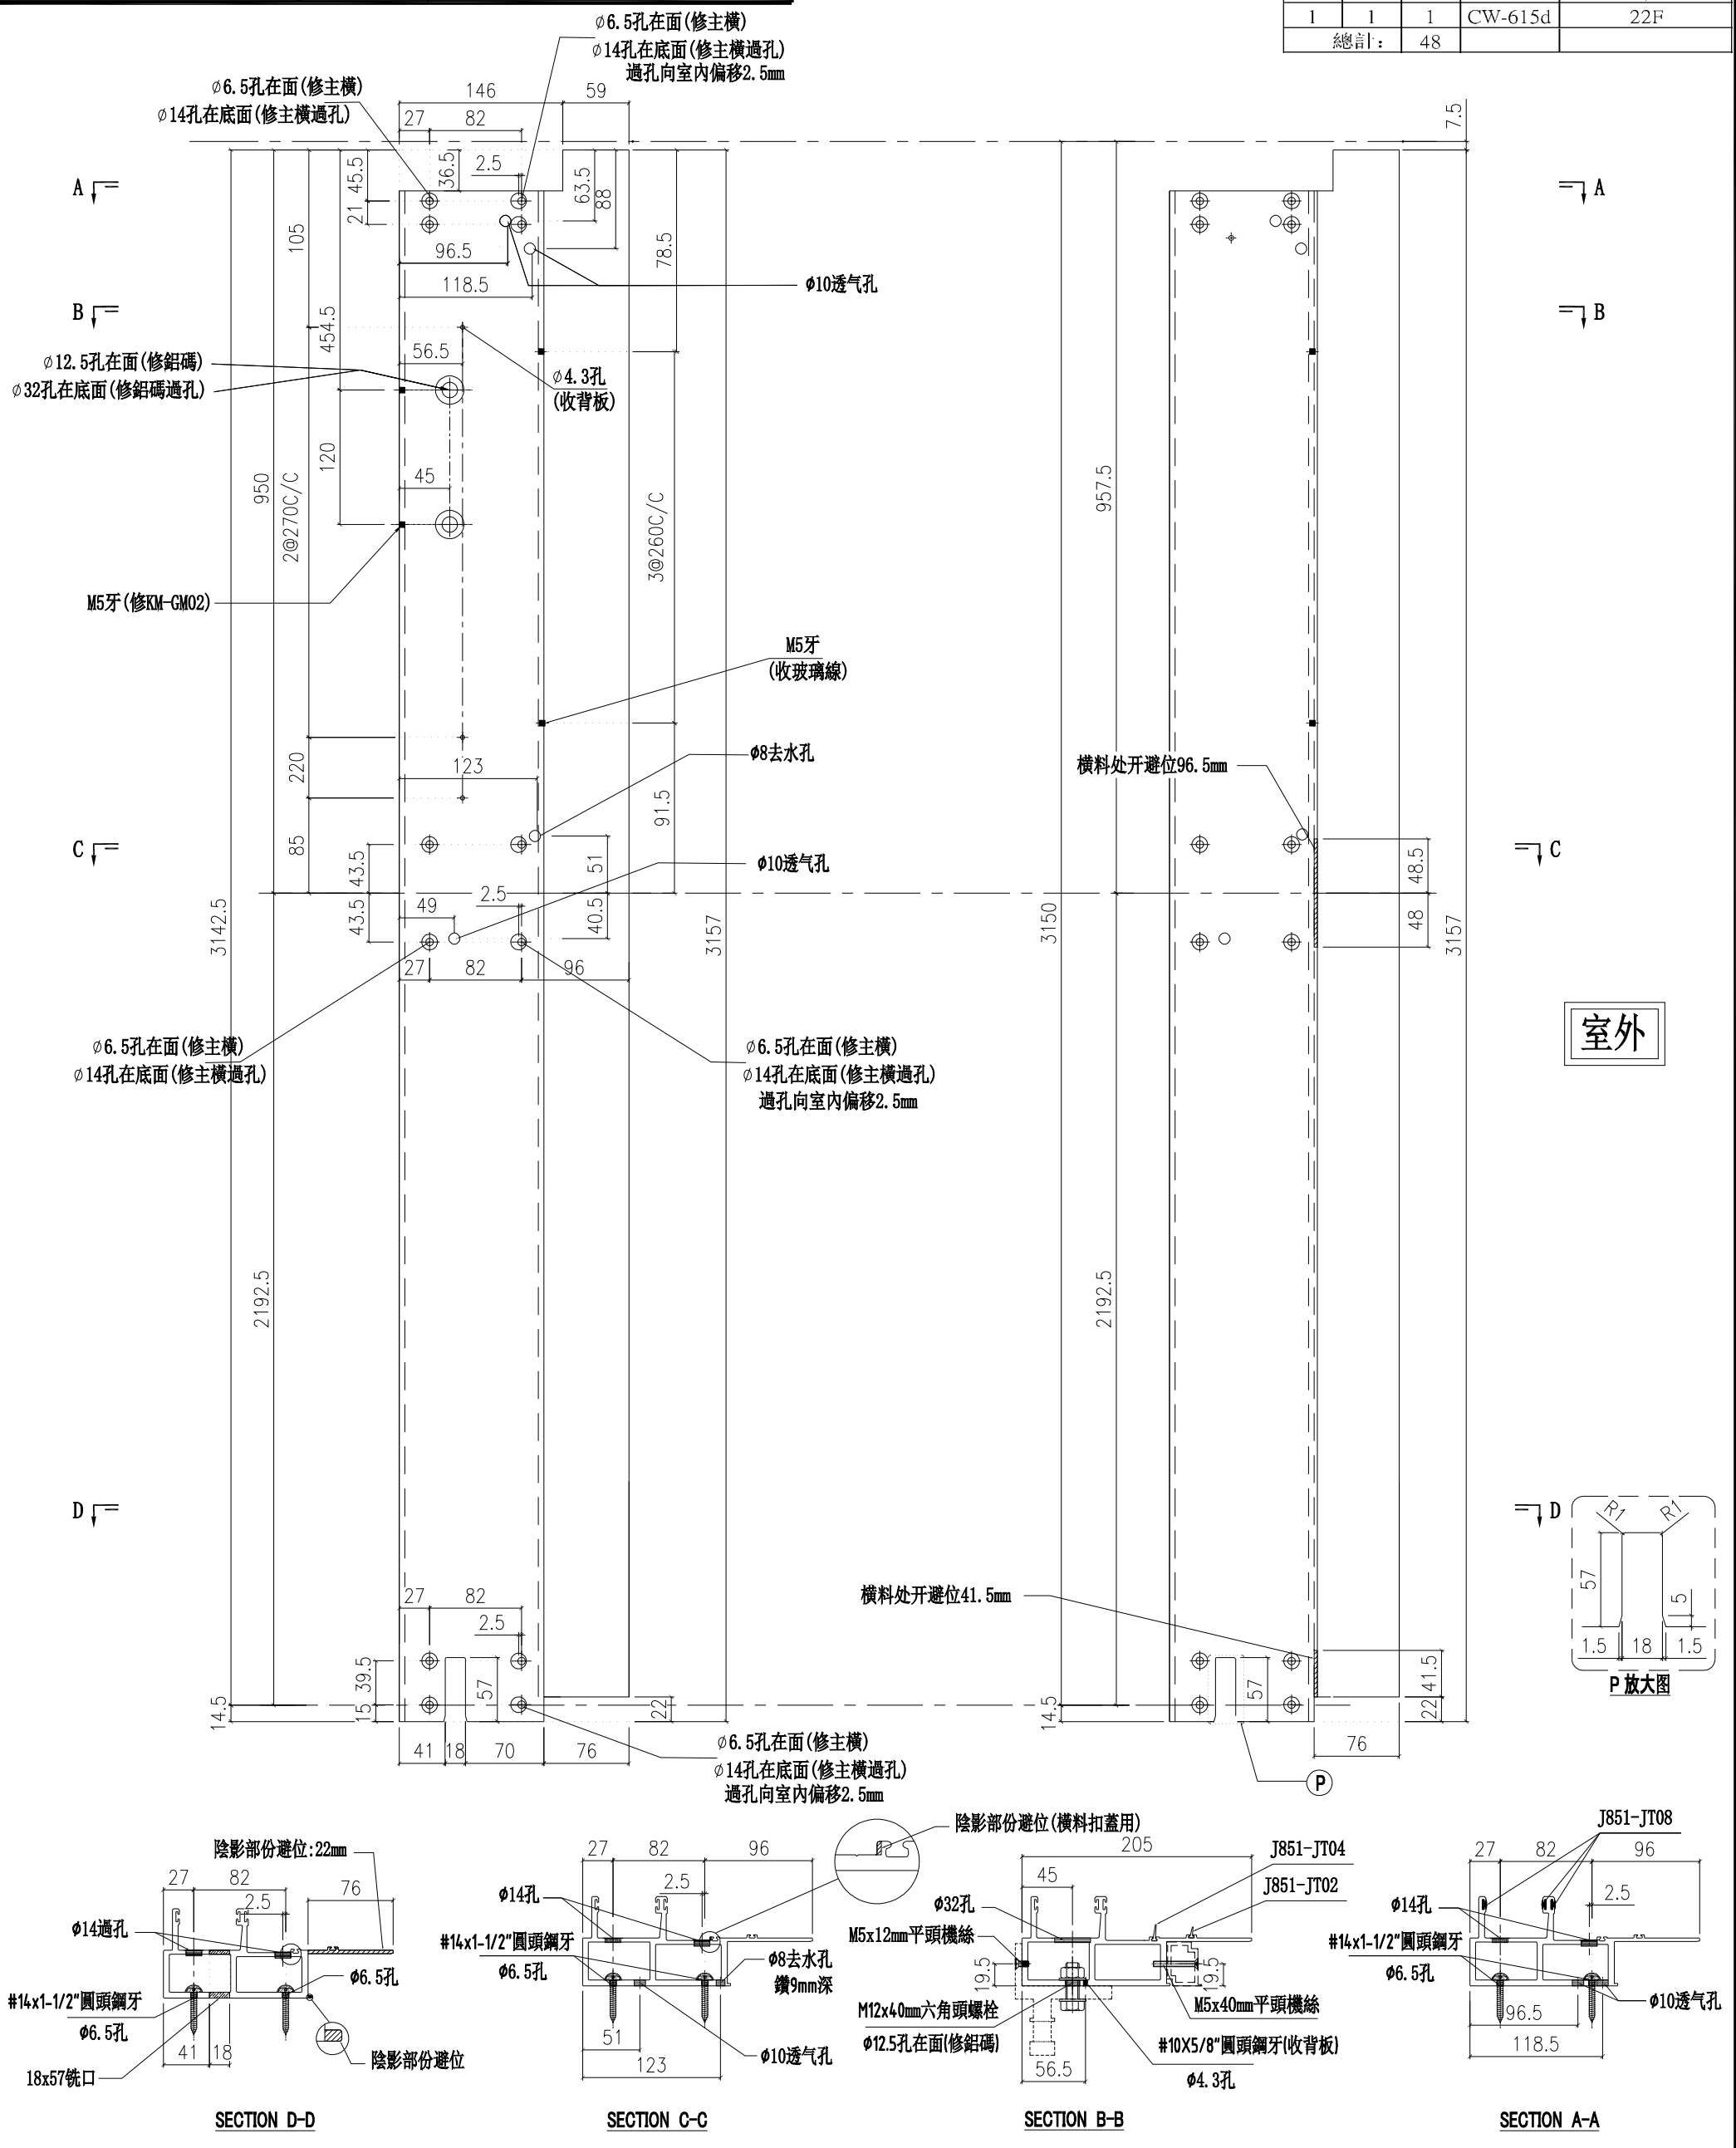


名稱	梗公企	制圖	付吉寧	2022.04.06	修改			
材料	X85971	復核	謝永林	2022.04.14	日期			
顏色	JMQ213457(三塗)	批準	胡哥		圖號	X85971-01		

美特鋁質 有限公司
MIDI Aluminium Fabricator Ltd.

請用A3打印

層數	數量	總數	位置	樓層
2	1	2	CW-602a	5F,25F
1	1	1	CW-602c	16F
2	1	2	CW-604a	5F,25F
1	1	1	CW-604c	16F
1	1	1	CW-613a	25F
1	1	1	CW-613c	16F
1	1	1	CW-615a	25F
1	1	1	CW-615c	16F
總計：		10		

工程號	J853	地盤	延坪道住宅

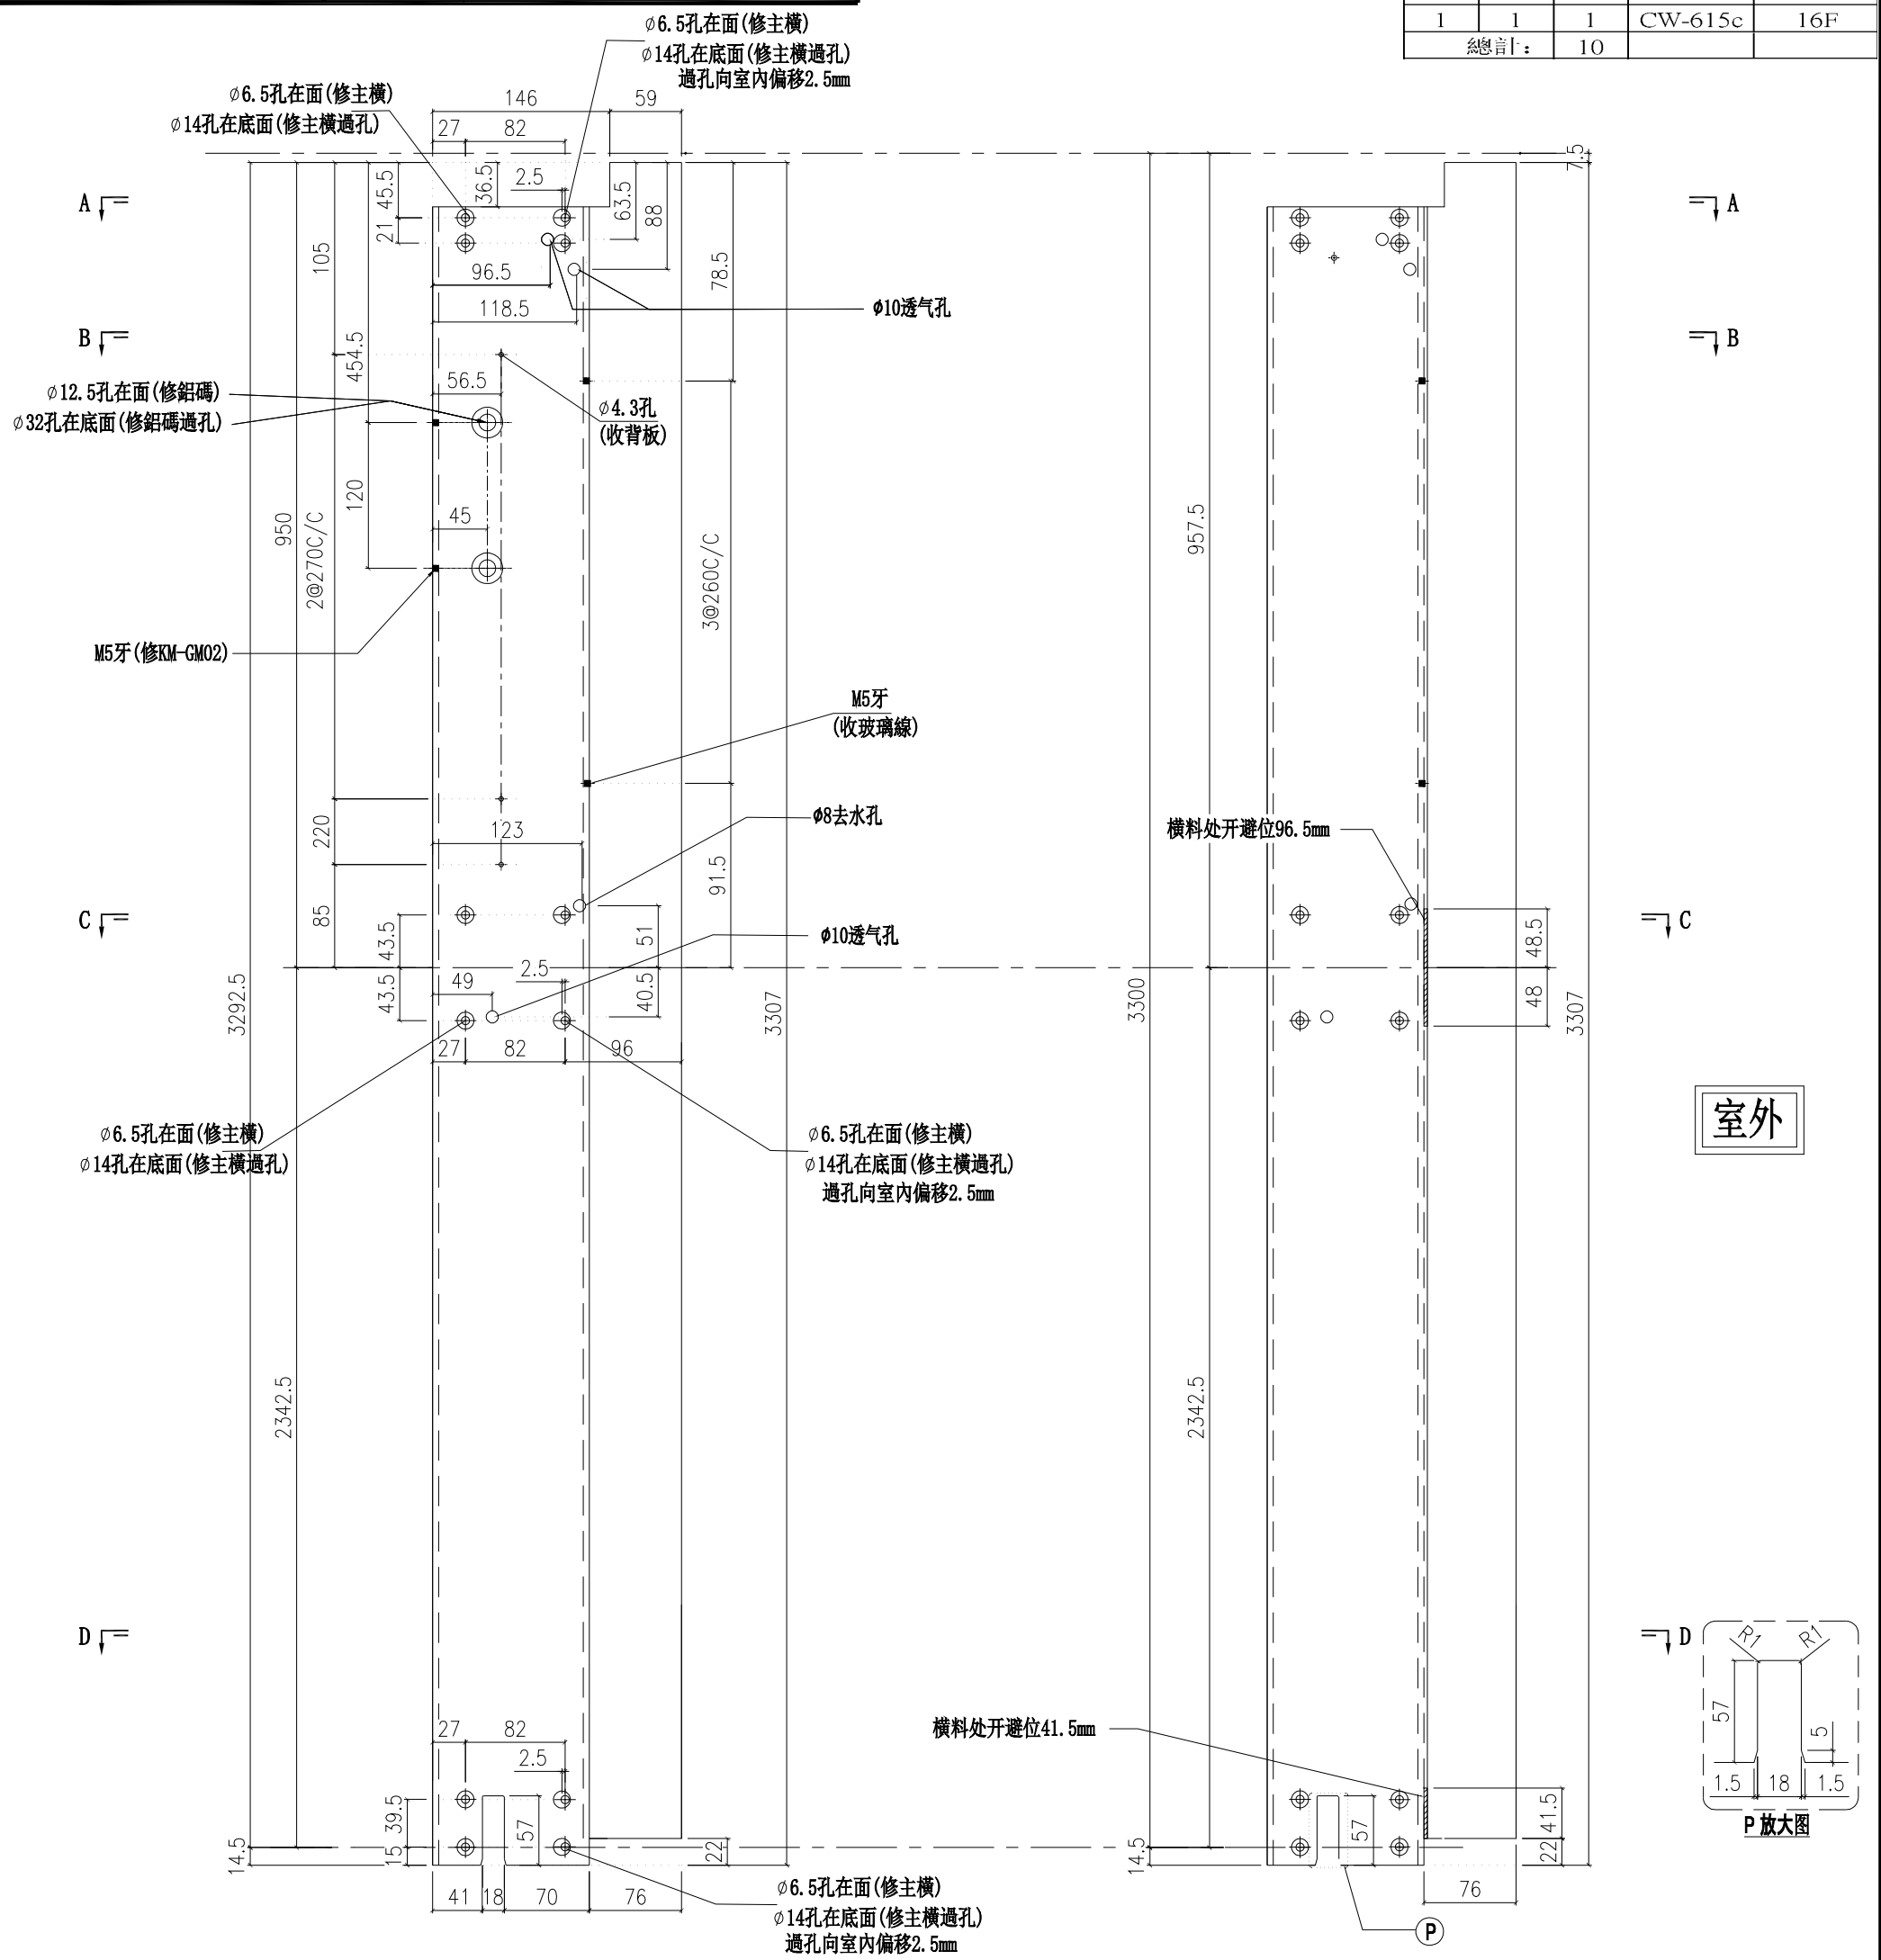


名稱	梗公企	制圖	付吉寧	2022.04.06	修改			
材料	X85971	復核	謝永林	2022.04.14	日期			
顏色	JMQ213457(三塗)	批準	胡哥		圖號	X85971-01a		

美特鋁質 有限公司
MIDI Aluminium Fabricator Ltd.

工程號	J853	地盤	延坪道住宅

請用A3打印

層數	數量	總數	位置	樓層
1	1	1	CW-602	23F
1	1	1	CW-604	23F
1	1	1	CW-613	23F
1	1	1	CW-615	23F
總計：		4		

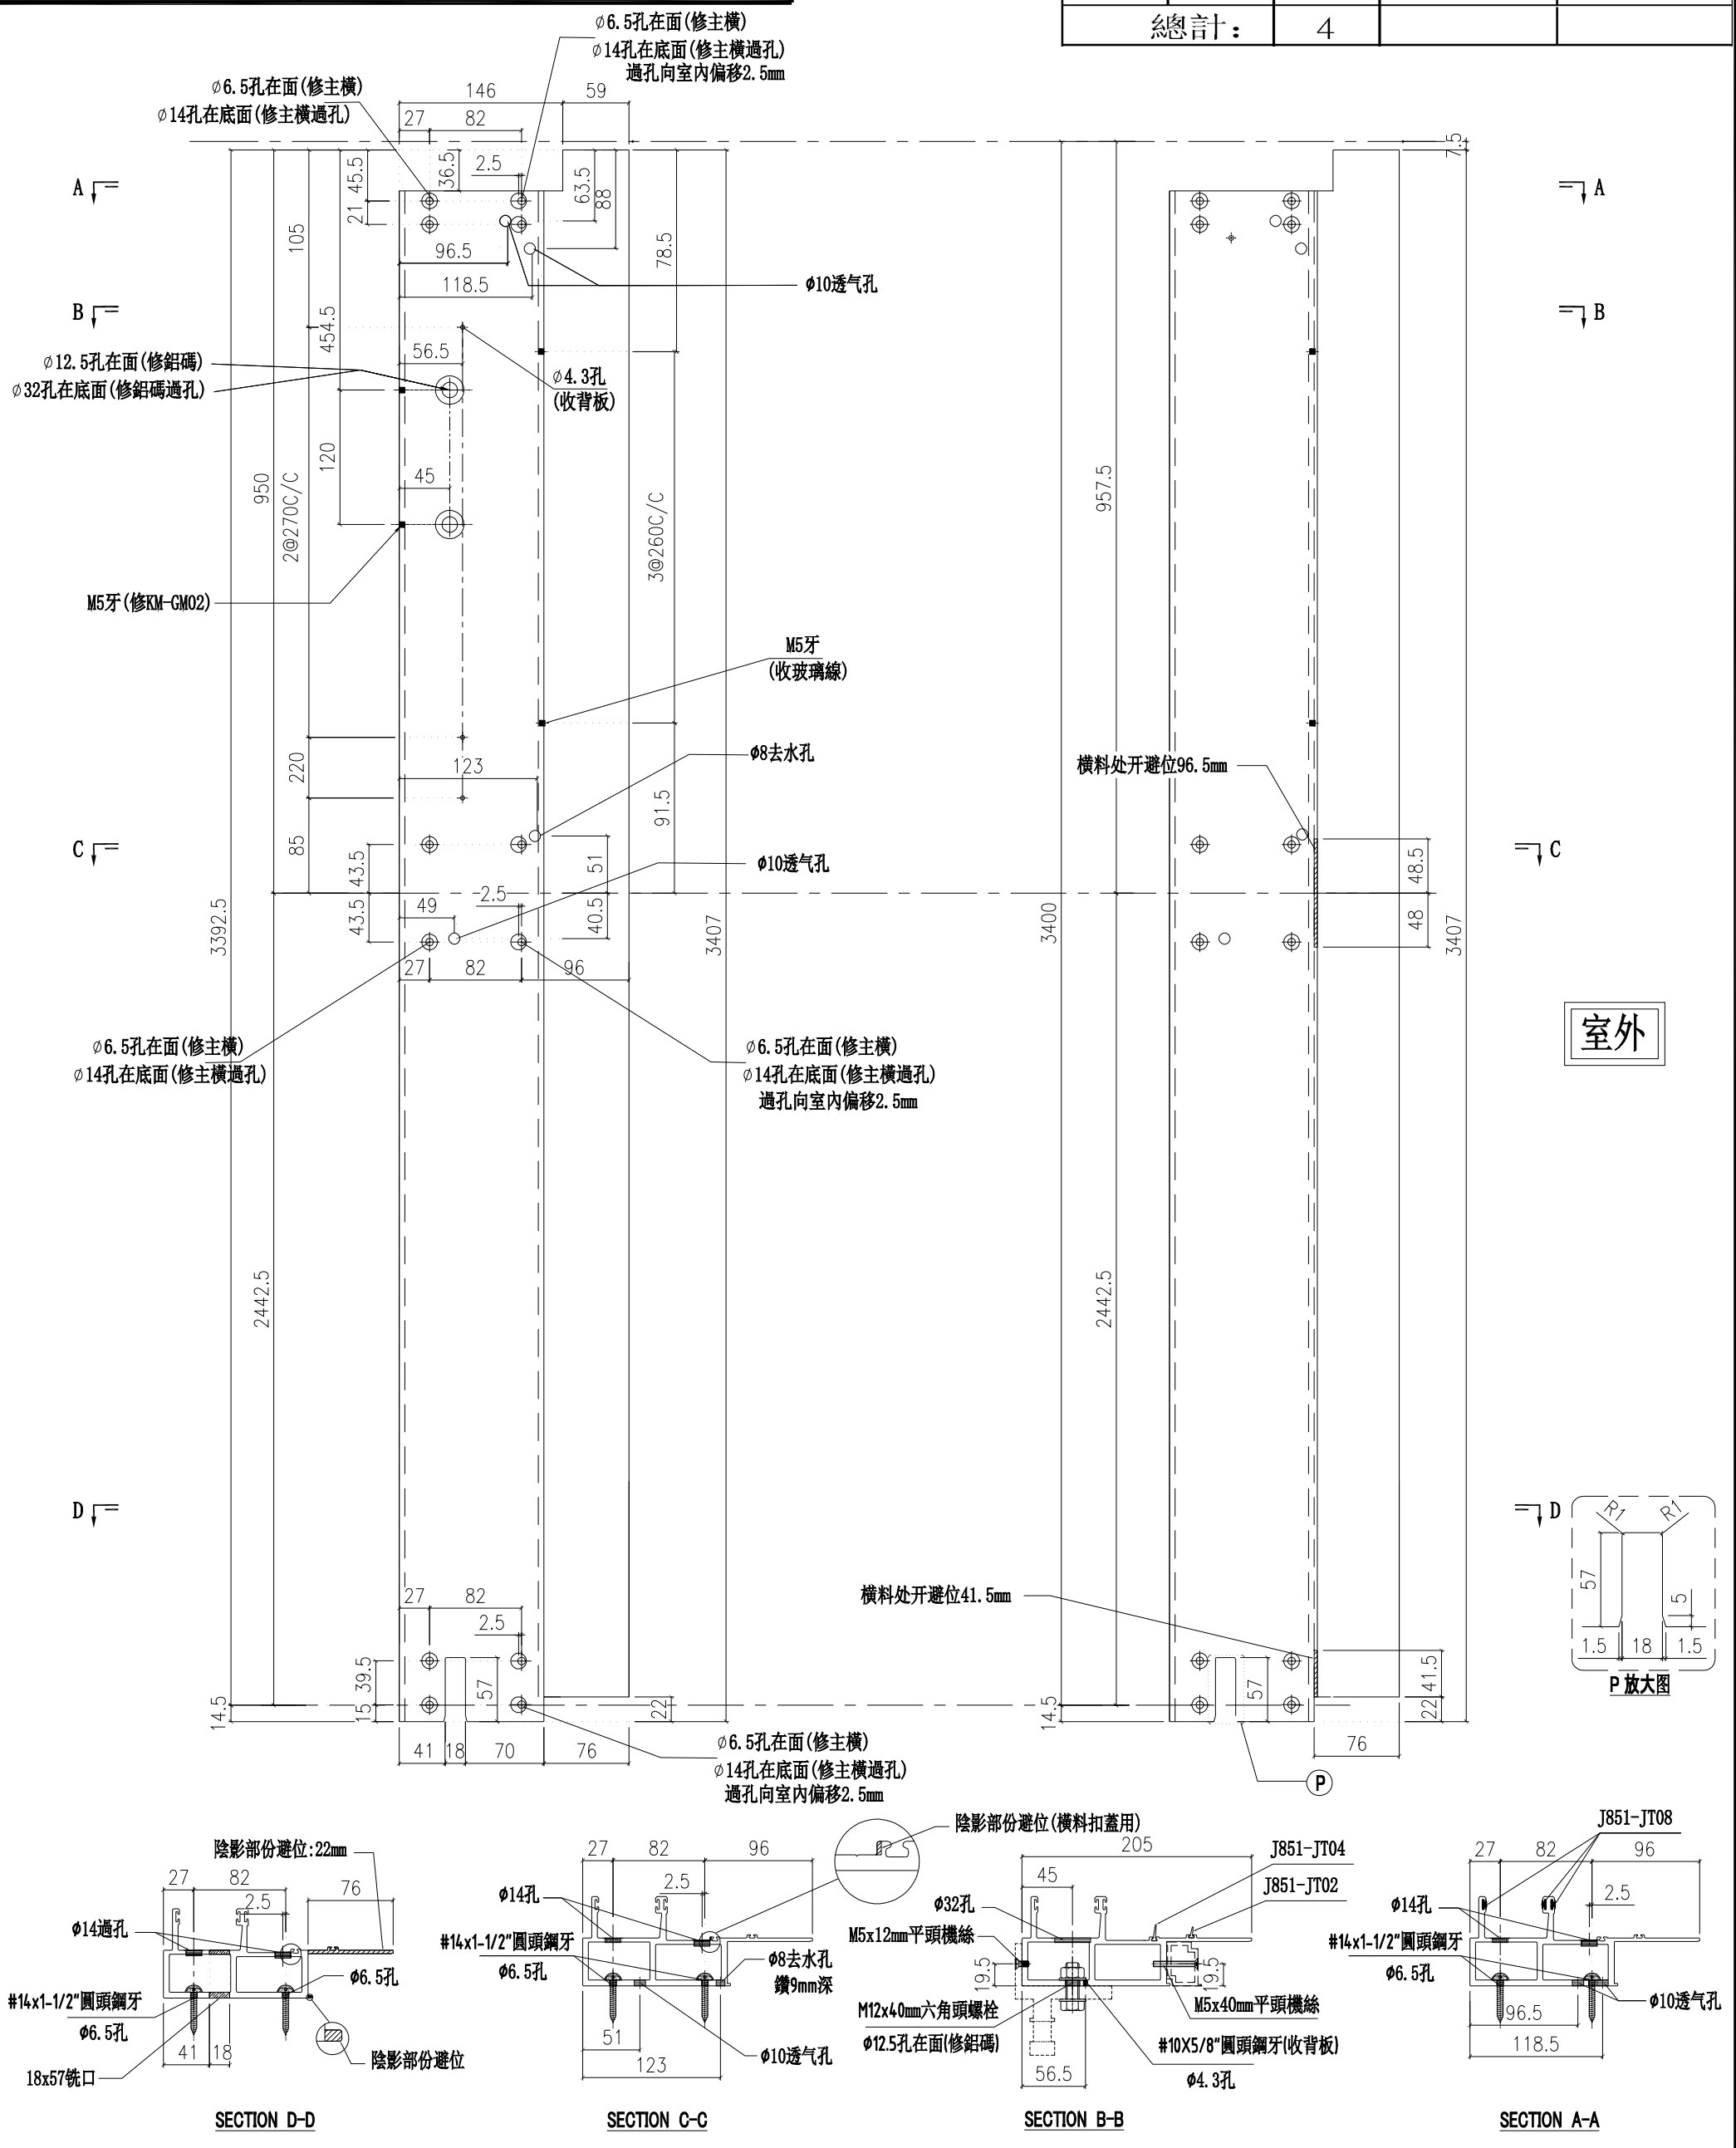


名稱	梗公企	制圖	付吉寧	2022.04.06	修改			
材料	X85971	復核	謝永林	2022.04.14	日期			
顏色	JMQ213457(三塗)	批準	胡哥		圖號	X85971-01b		

美特鋁質 有限公司
MIDI Aluminium Fabricator Ltd.

請用A3打印

層數	數量	總數	位置	樓層
13	1	13	CW-605	6F-15F,17F-21F
1	1	1	CW-605d	22F
總計：		14		

工程號	J853	地盤	延坪道住宅

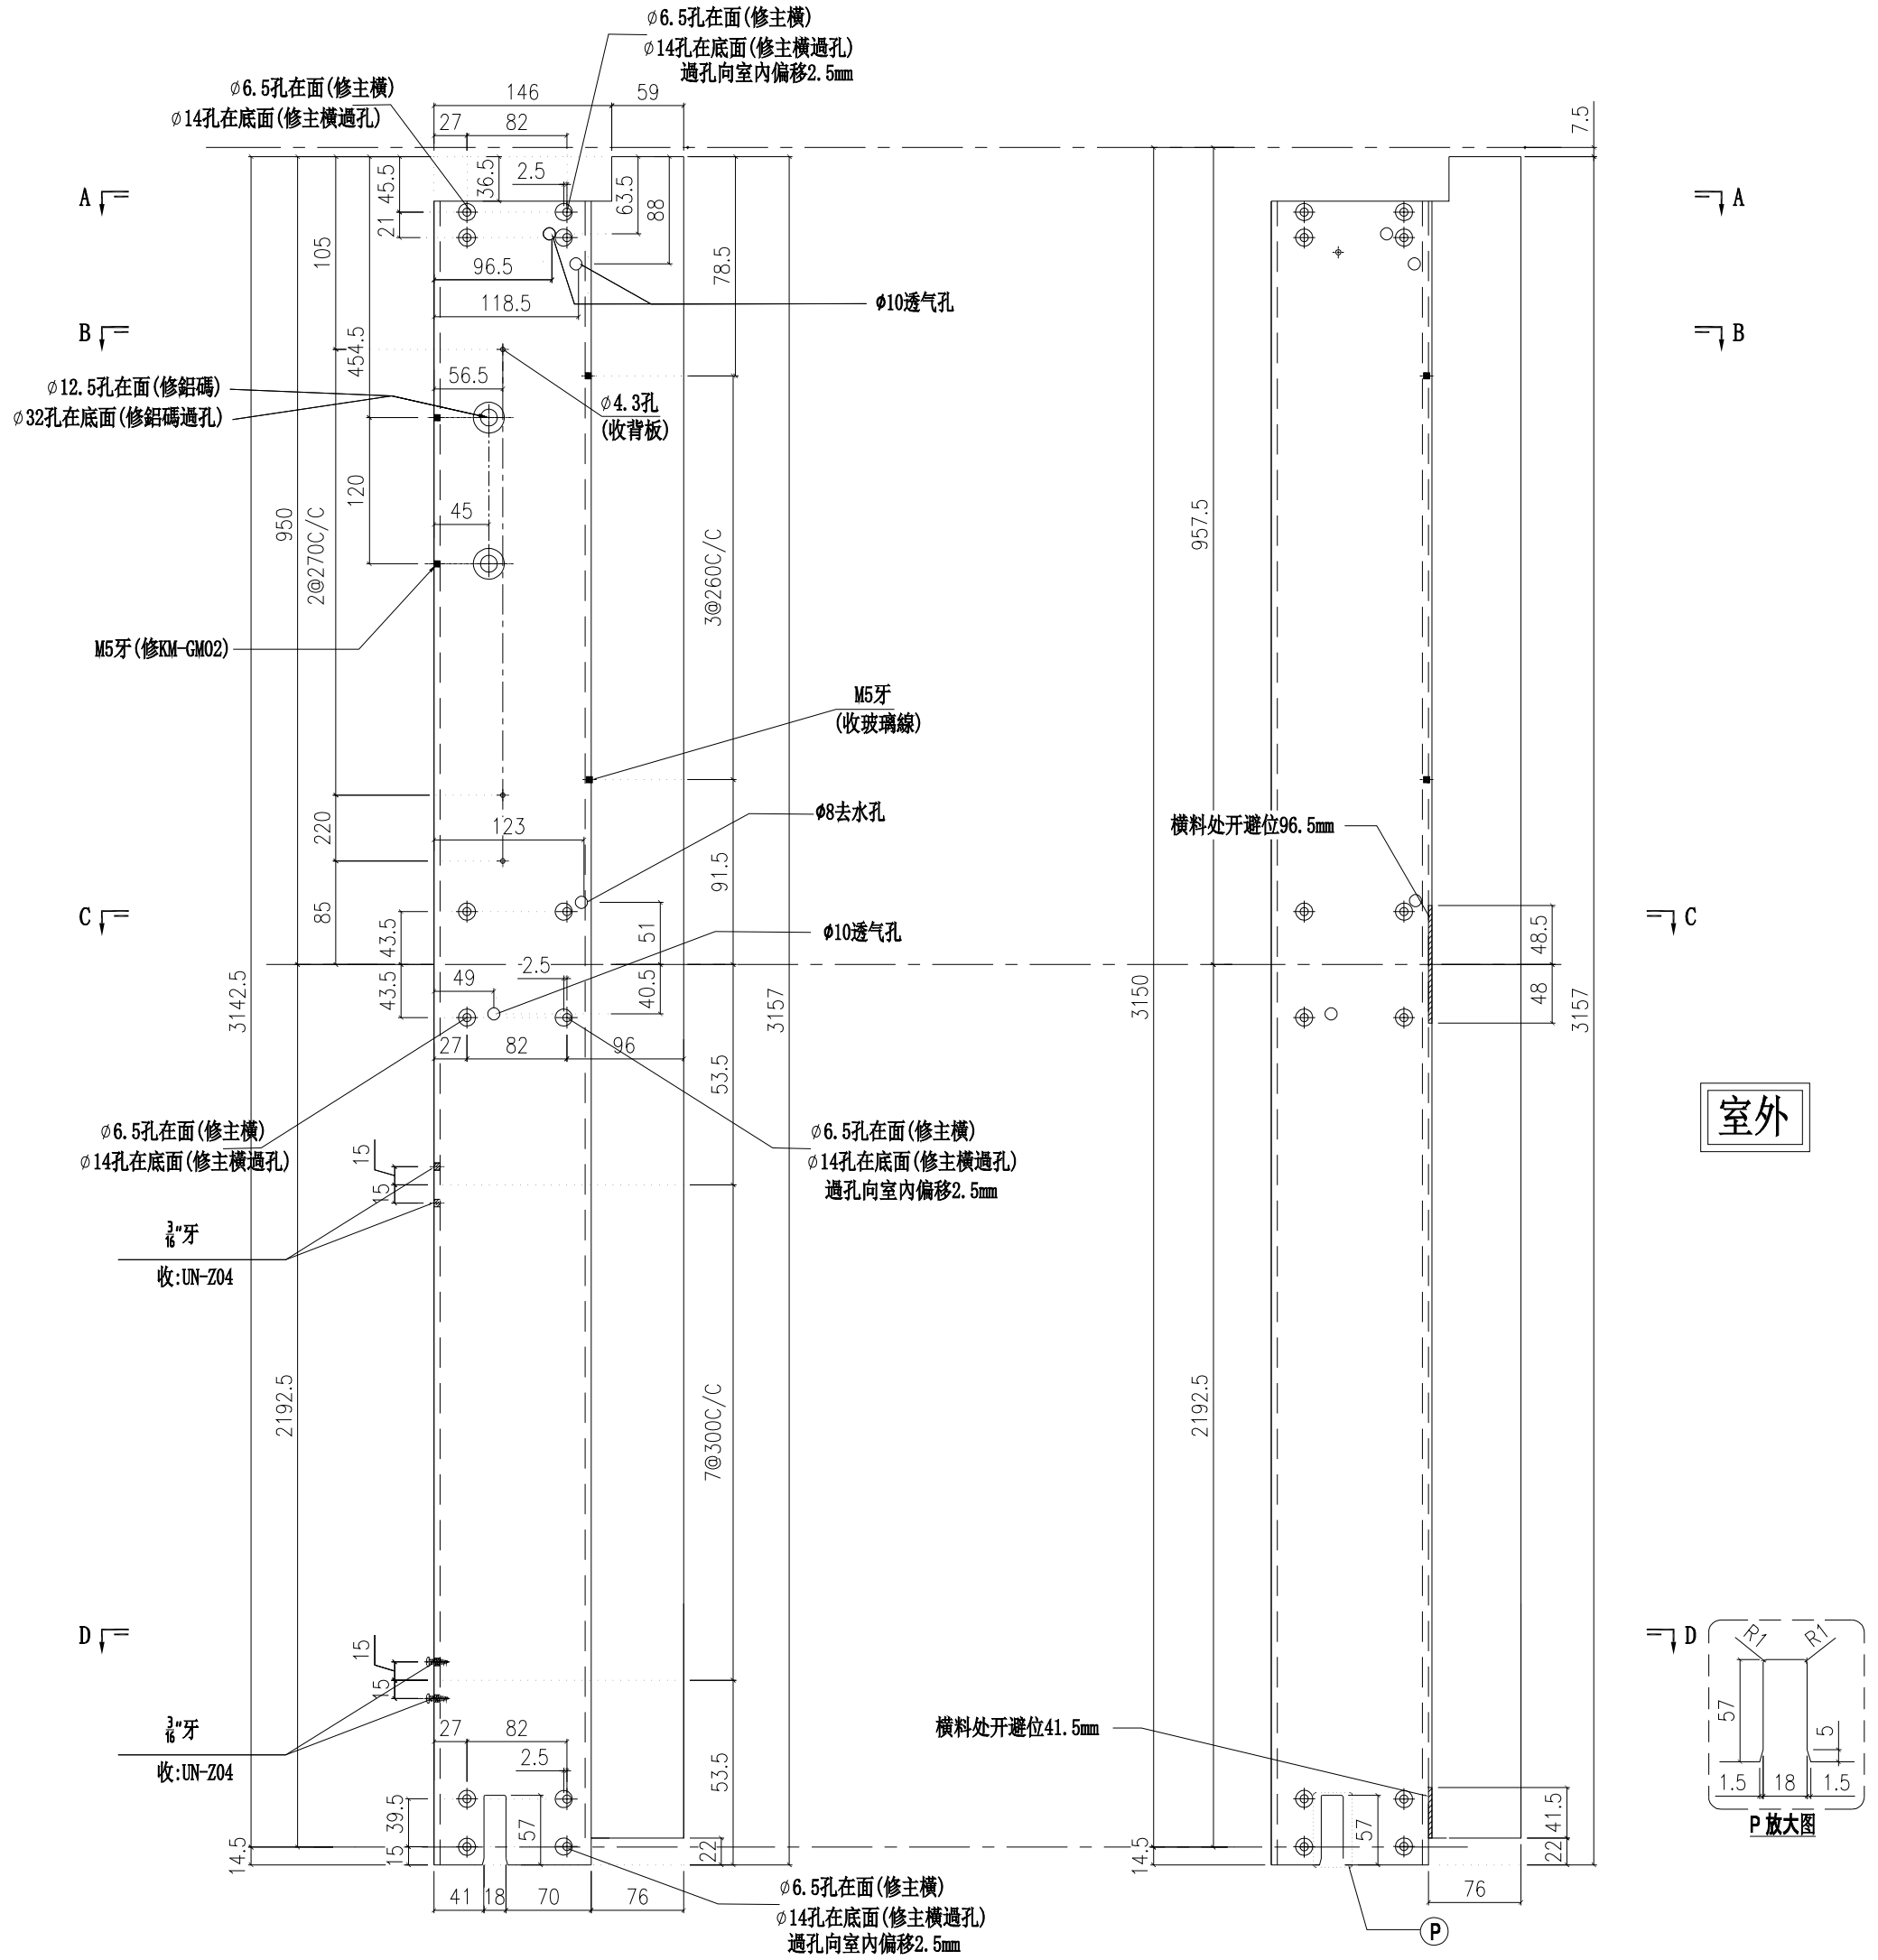


名稱	梗公企	制圖	付吉寧	2022.04.06	修改			
材料	X85971	復核	謝永林	2022.04.14	日期			
顏色	JMQ213457(三塗)	批準	胡哥		圖號	X85971-02		

美特鋁質 有限公司
MIDI Aluminium Fabricator Ltd.

請用A3打印

層數	數量	總數	位置	樓層
2	1	2	CW-605a	5F,25F
1	1	1	CW-605c	16F
總計：		3		

工程號	J853	地盤	延坪道住宅

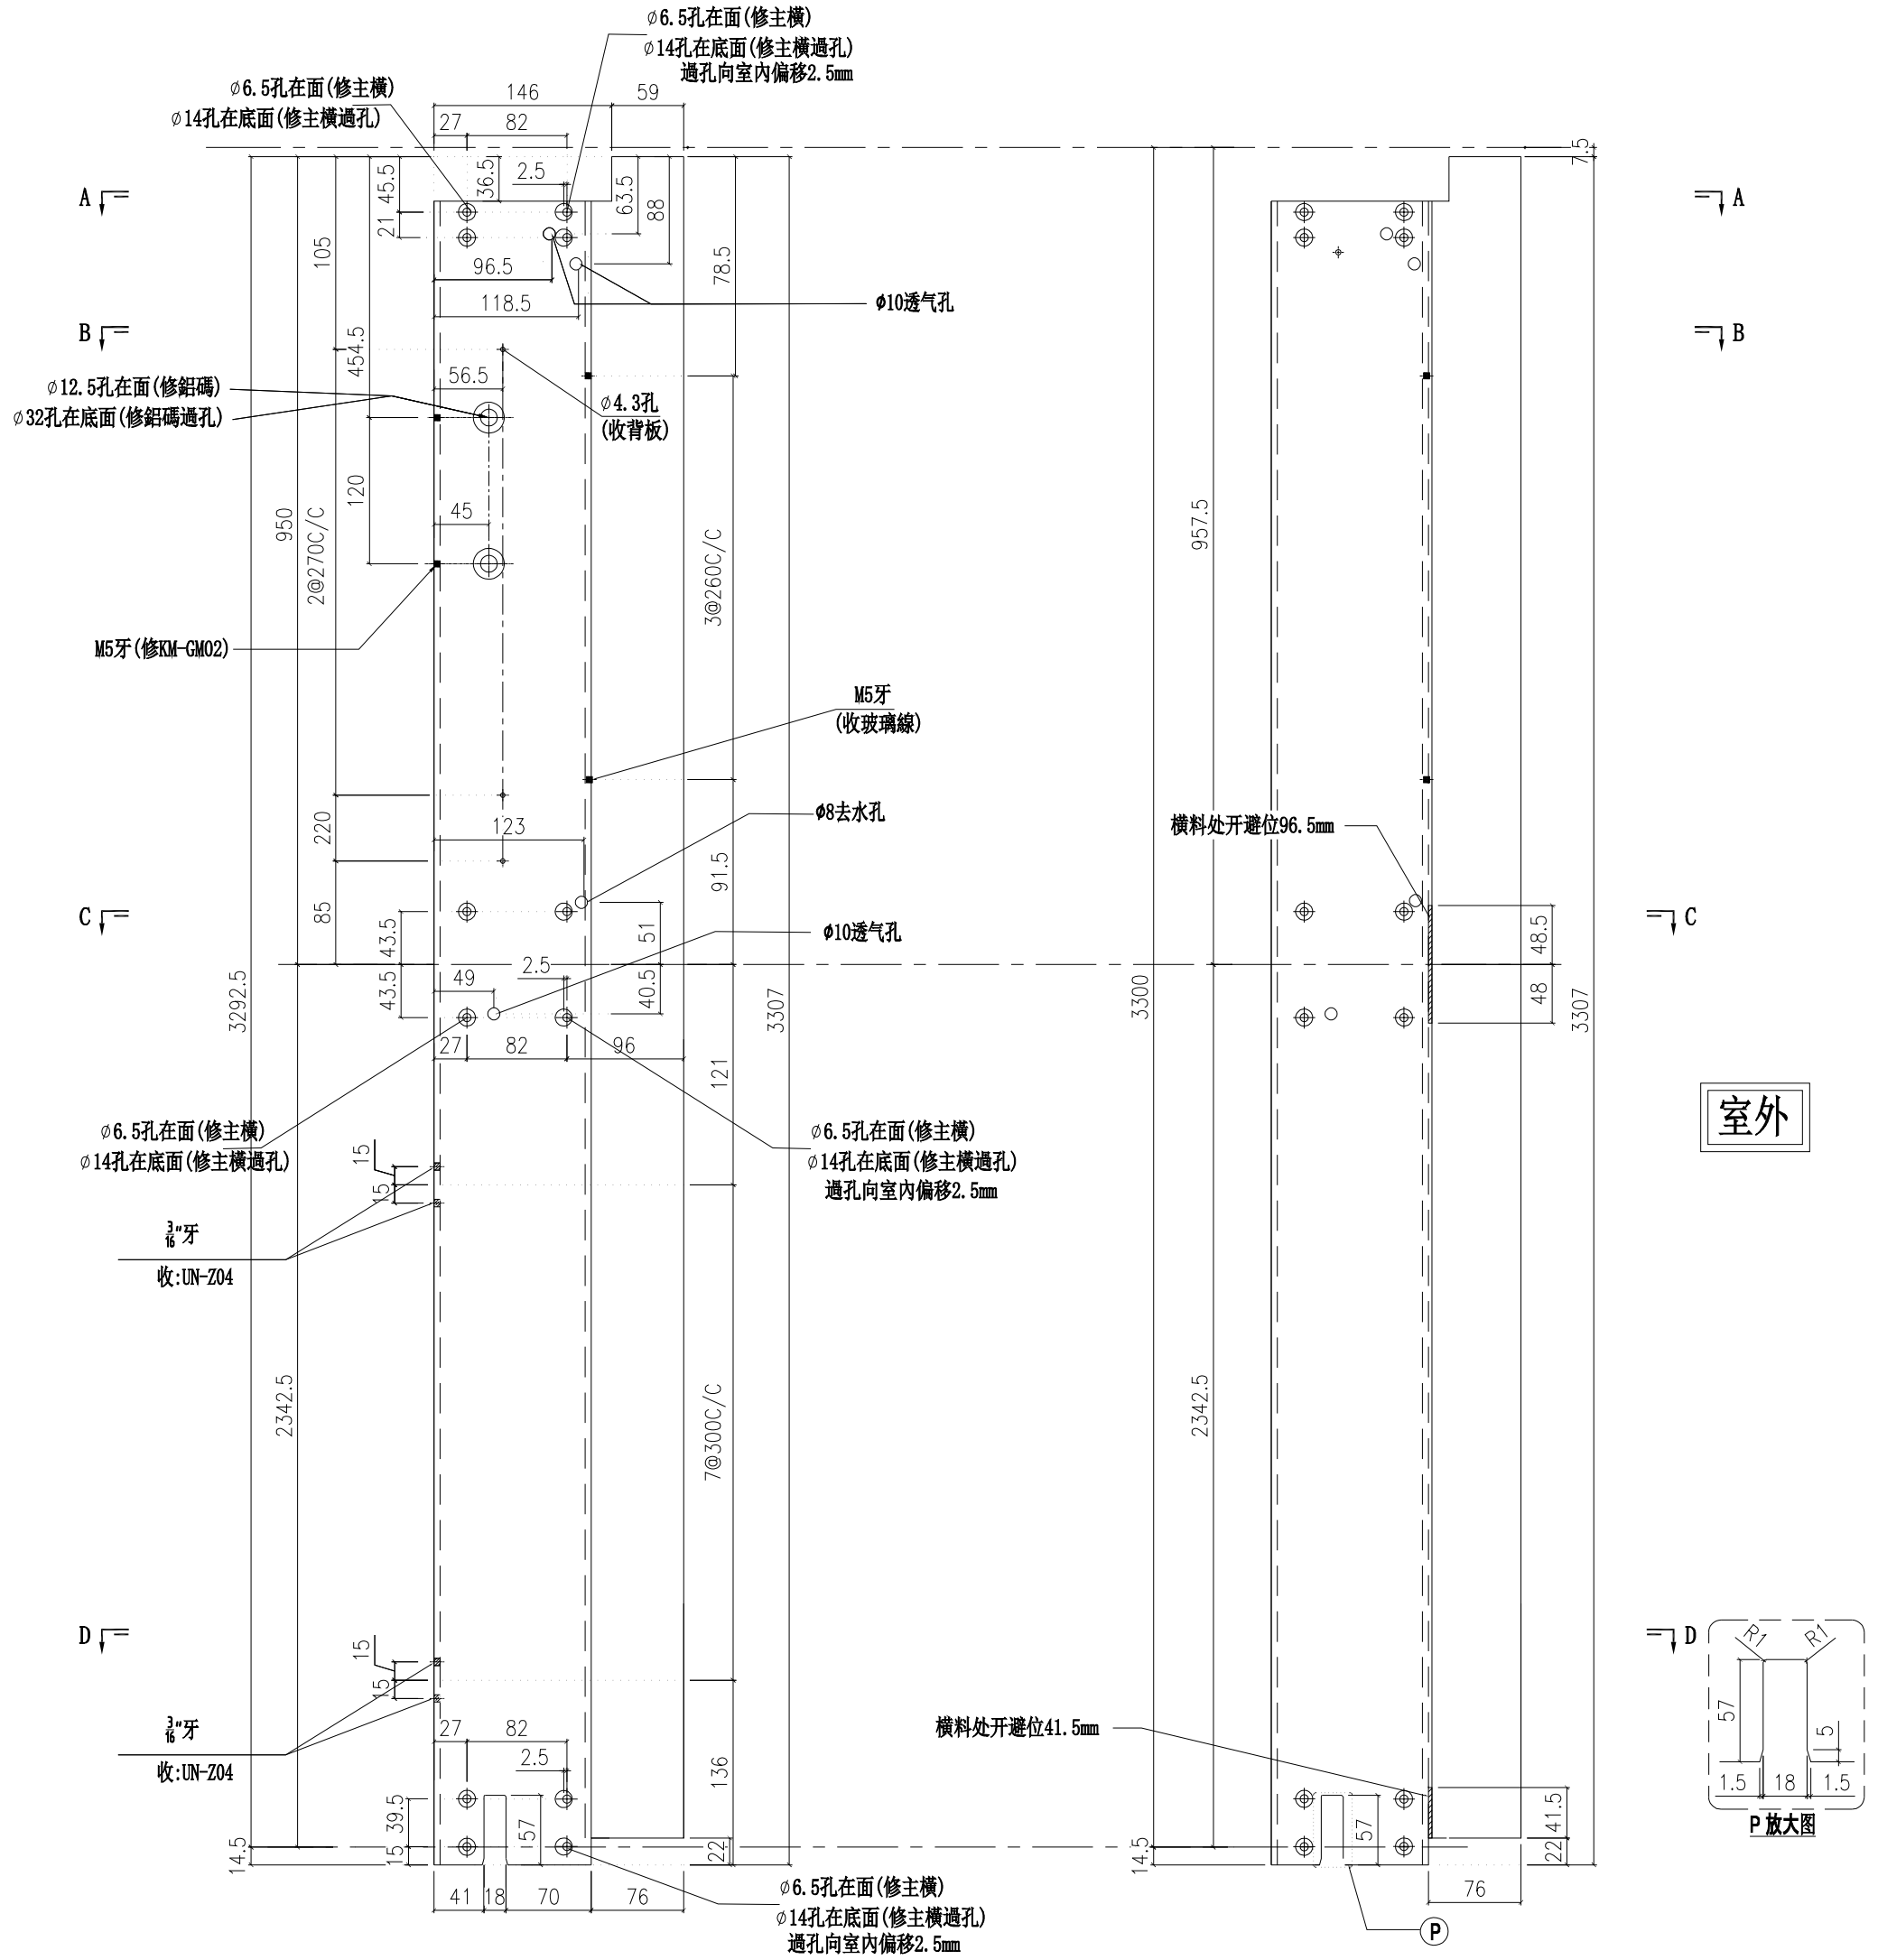


名稱	梗公企	制圖	付吉寧	2022.04.06	修改			
材料	X85971	復核	謝永林	2022.04.14	日期			
顏色	JMQ213457(三塗)	批準	胡哥		圖號	X85971-02a		

美特鋁質 有限公司
MIDI Aluminium Fabricator Ltd.

請用A3打印

層數	數量	總數	位置	樓層
1	1	1	CW-605b	23F

工程號	J853	地盤	延坪道住宅

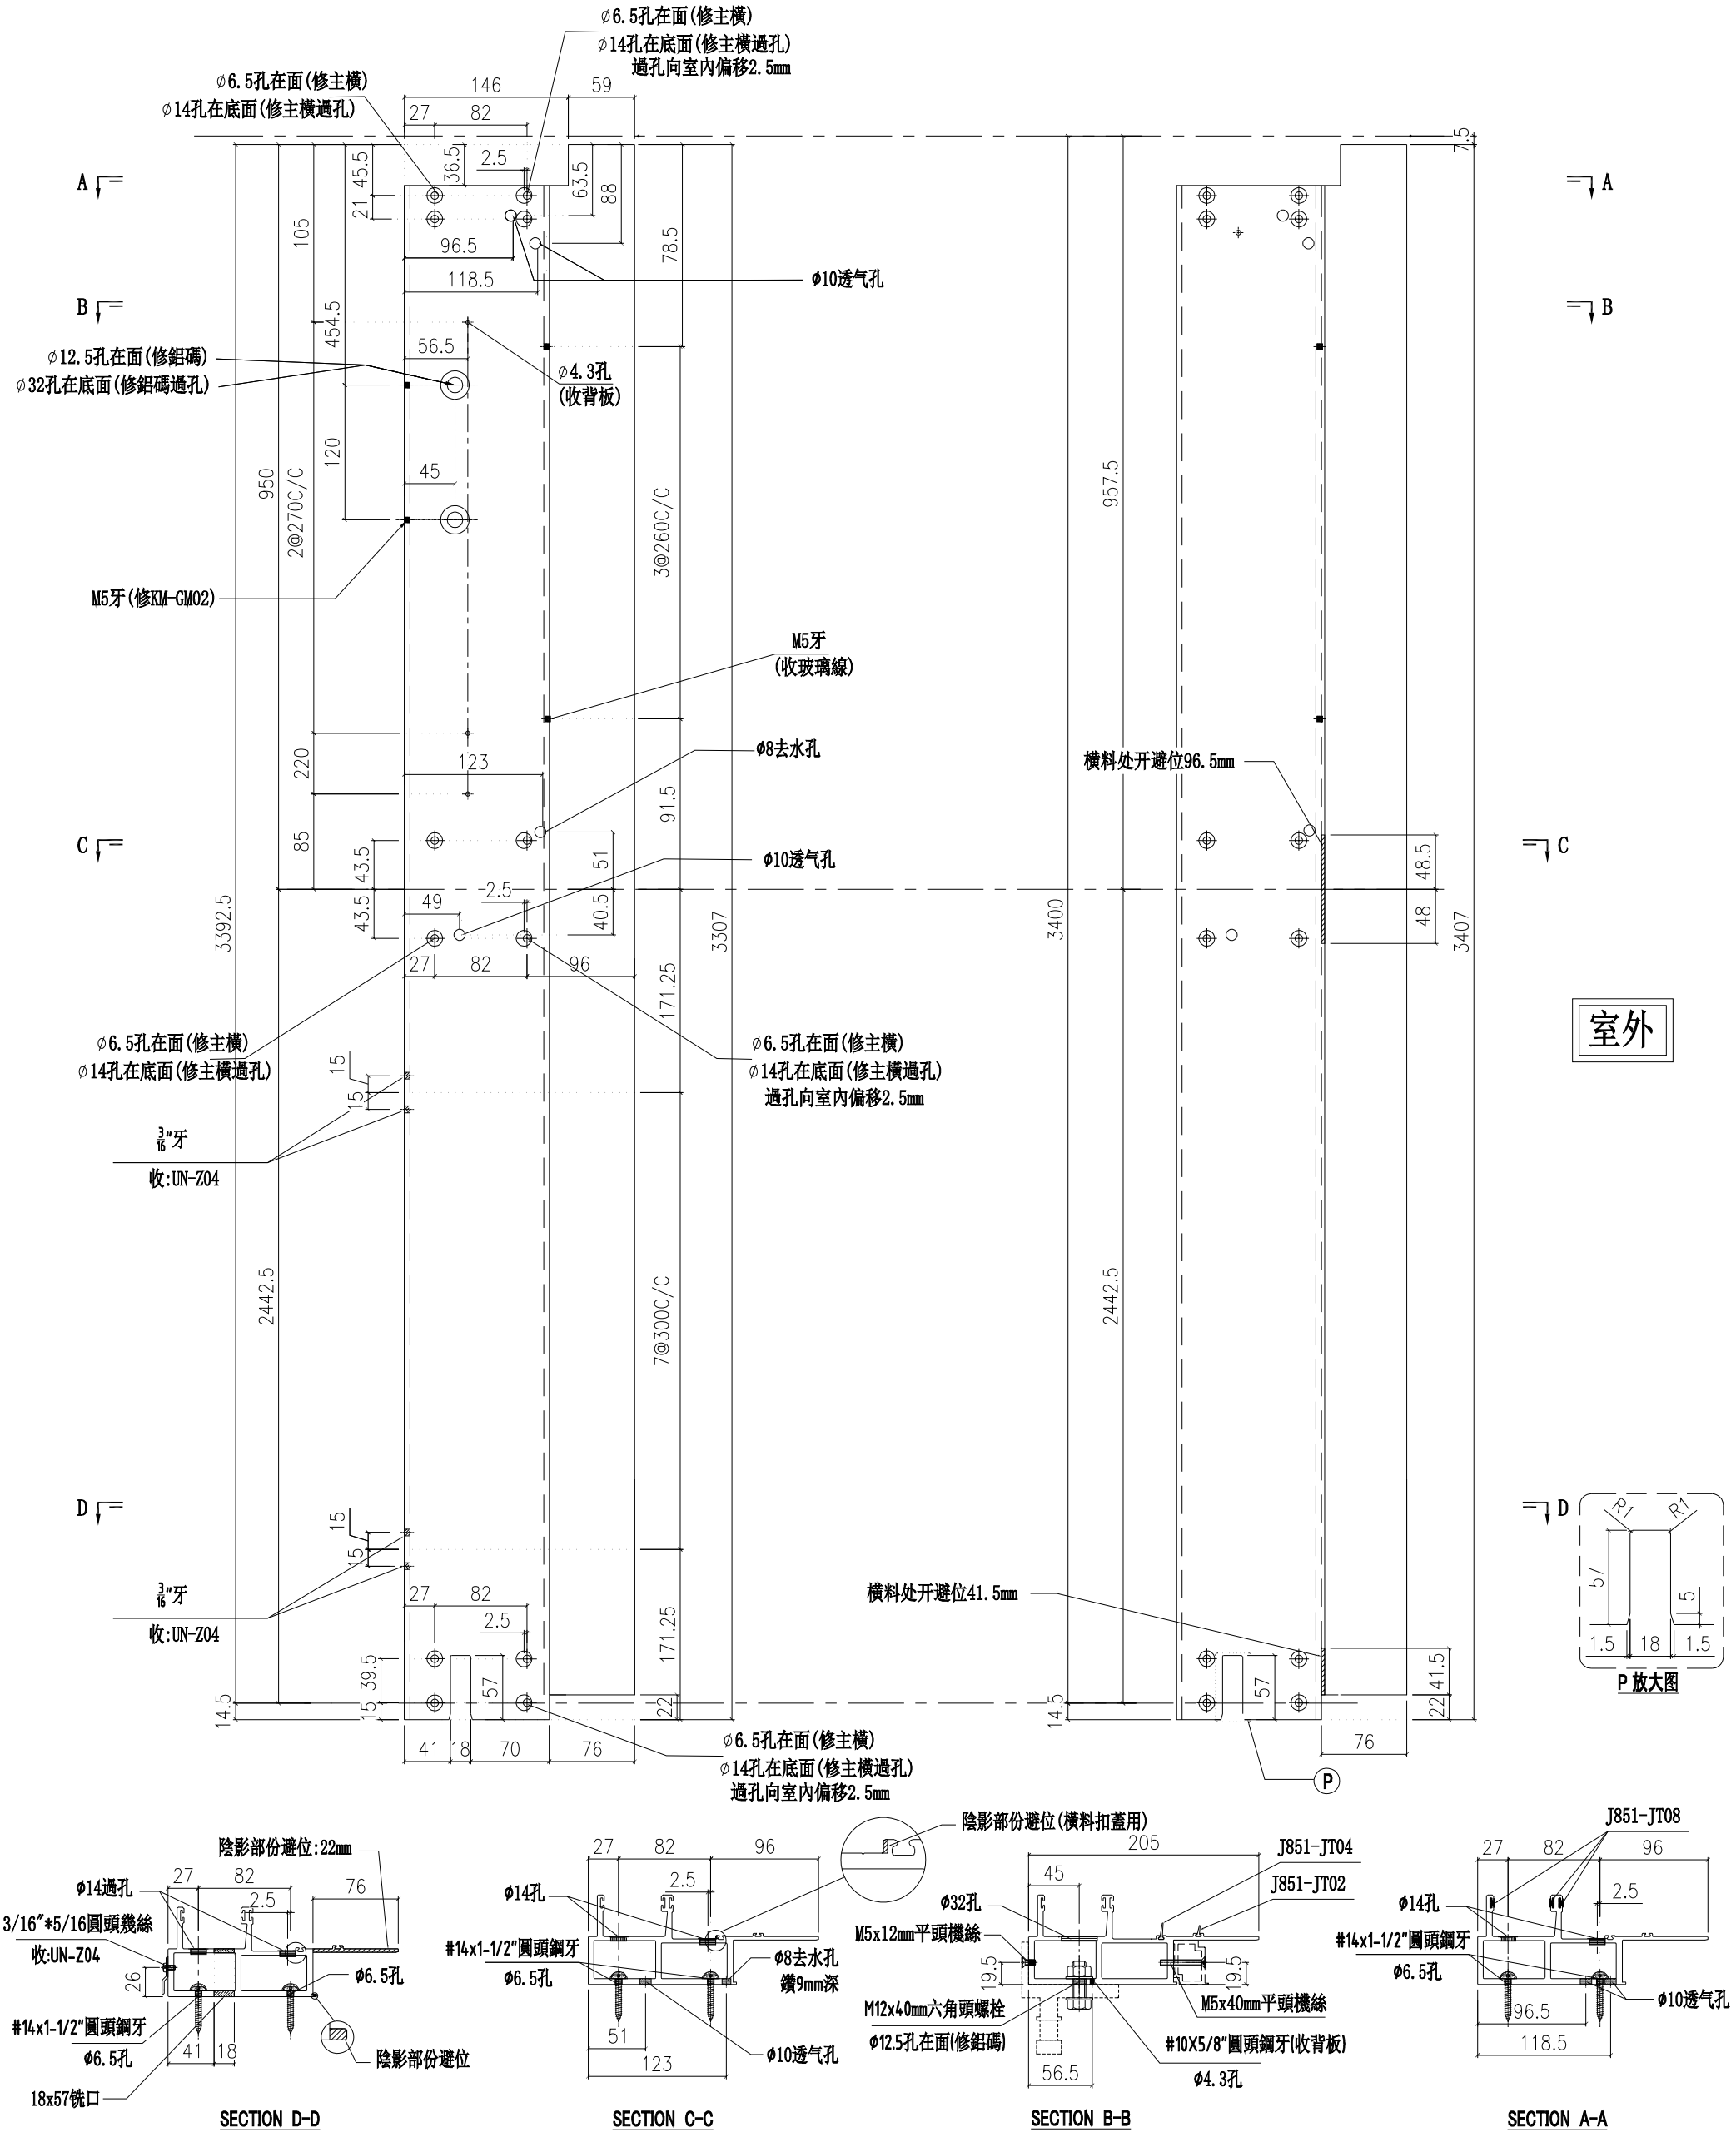


名稱	梗公企	制圖	付吉寧	2022.04.06	修改			
材料	X85971	復核	謝永林	2022.04.14	日期			
顏色	JMQ213457(三塗)	批準	胡哥		圖號	X85971-02b		


美特鋁質 有限公司
MIDI Aluminium Fabricator Ltd.

工程號	J853	地盤	延坪道住宅

請用A3打印

層數	數量	總數	位置	樓層
13	1	13	CW-601	6F-15F,17F-21F
1	1	1	CW-601d	22F
13	1	13	CW-603	6F-15F,17F-21F
1	1	1	CW-603d	22F
13	1	13	CW-605	6F-15F,17F-21F
1	1	1	CW-605d	22F
13	1	13	CW-606	6F-15F,17F-21F
1	1	1	CW-606d	22F
9	1	9	CW-614	10F-15F,17F-21F
1	1	1	CW-614d	22F
總計：		66		

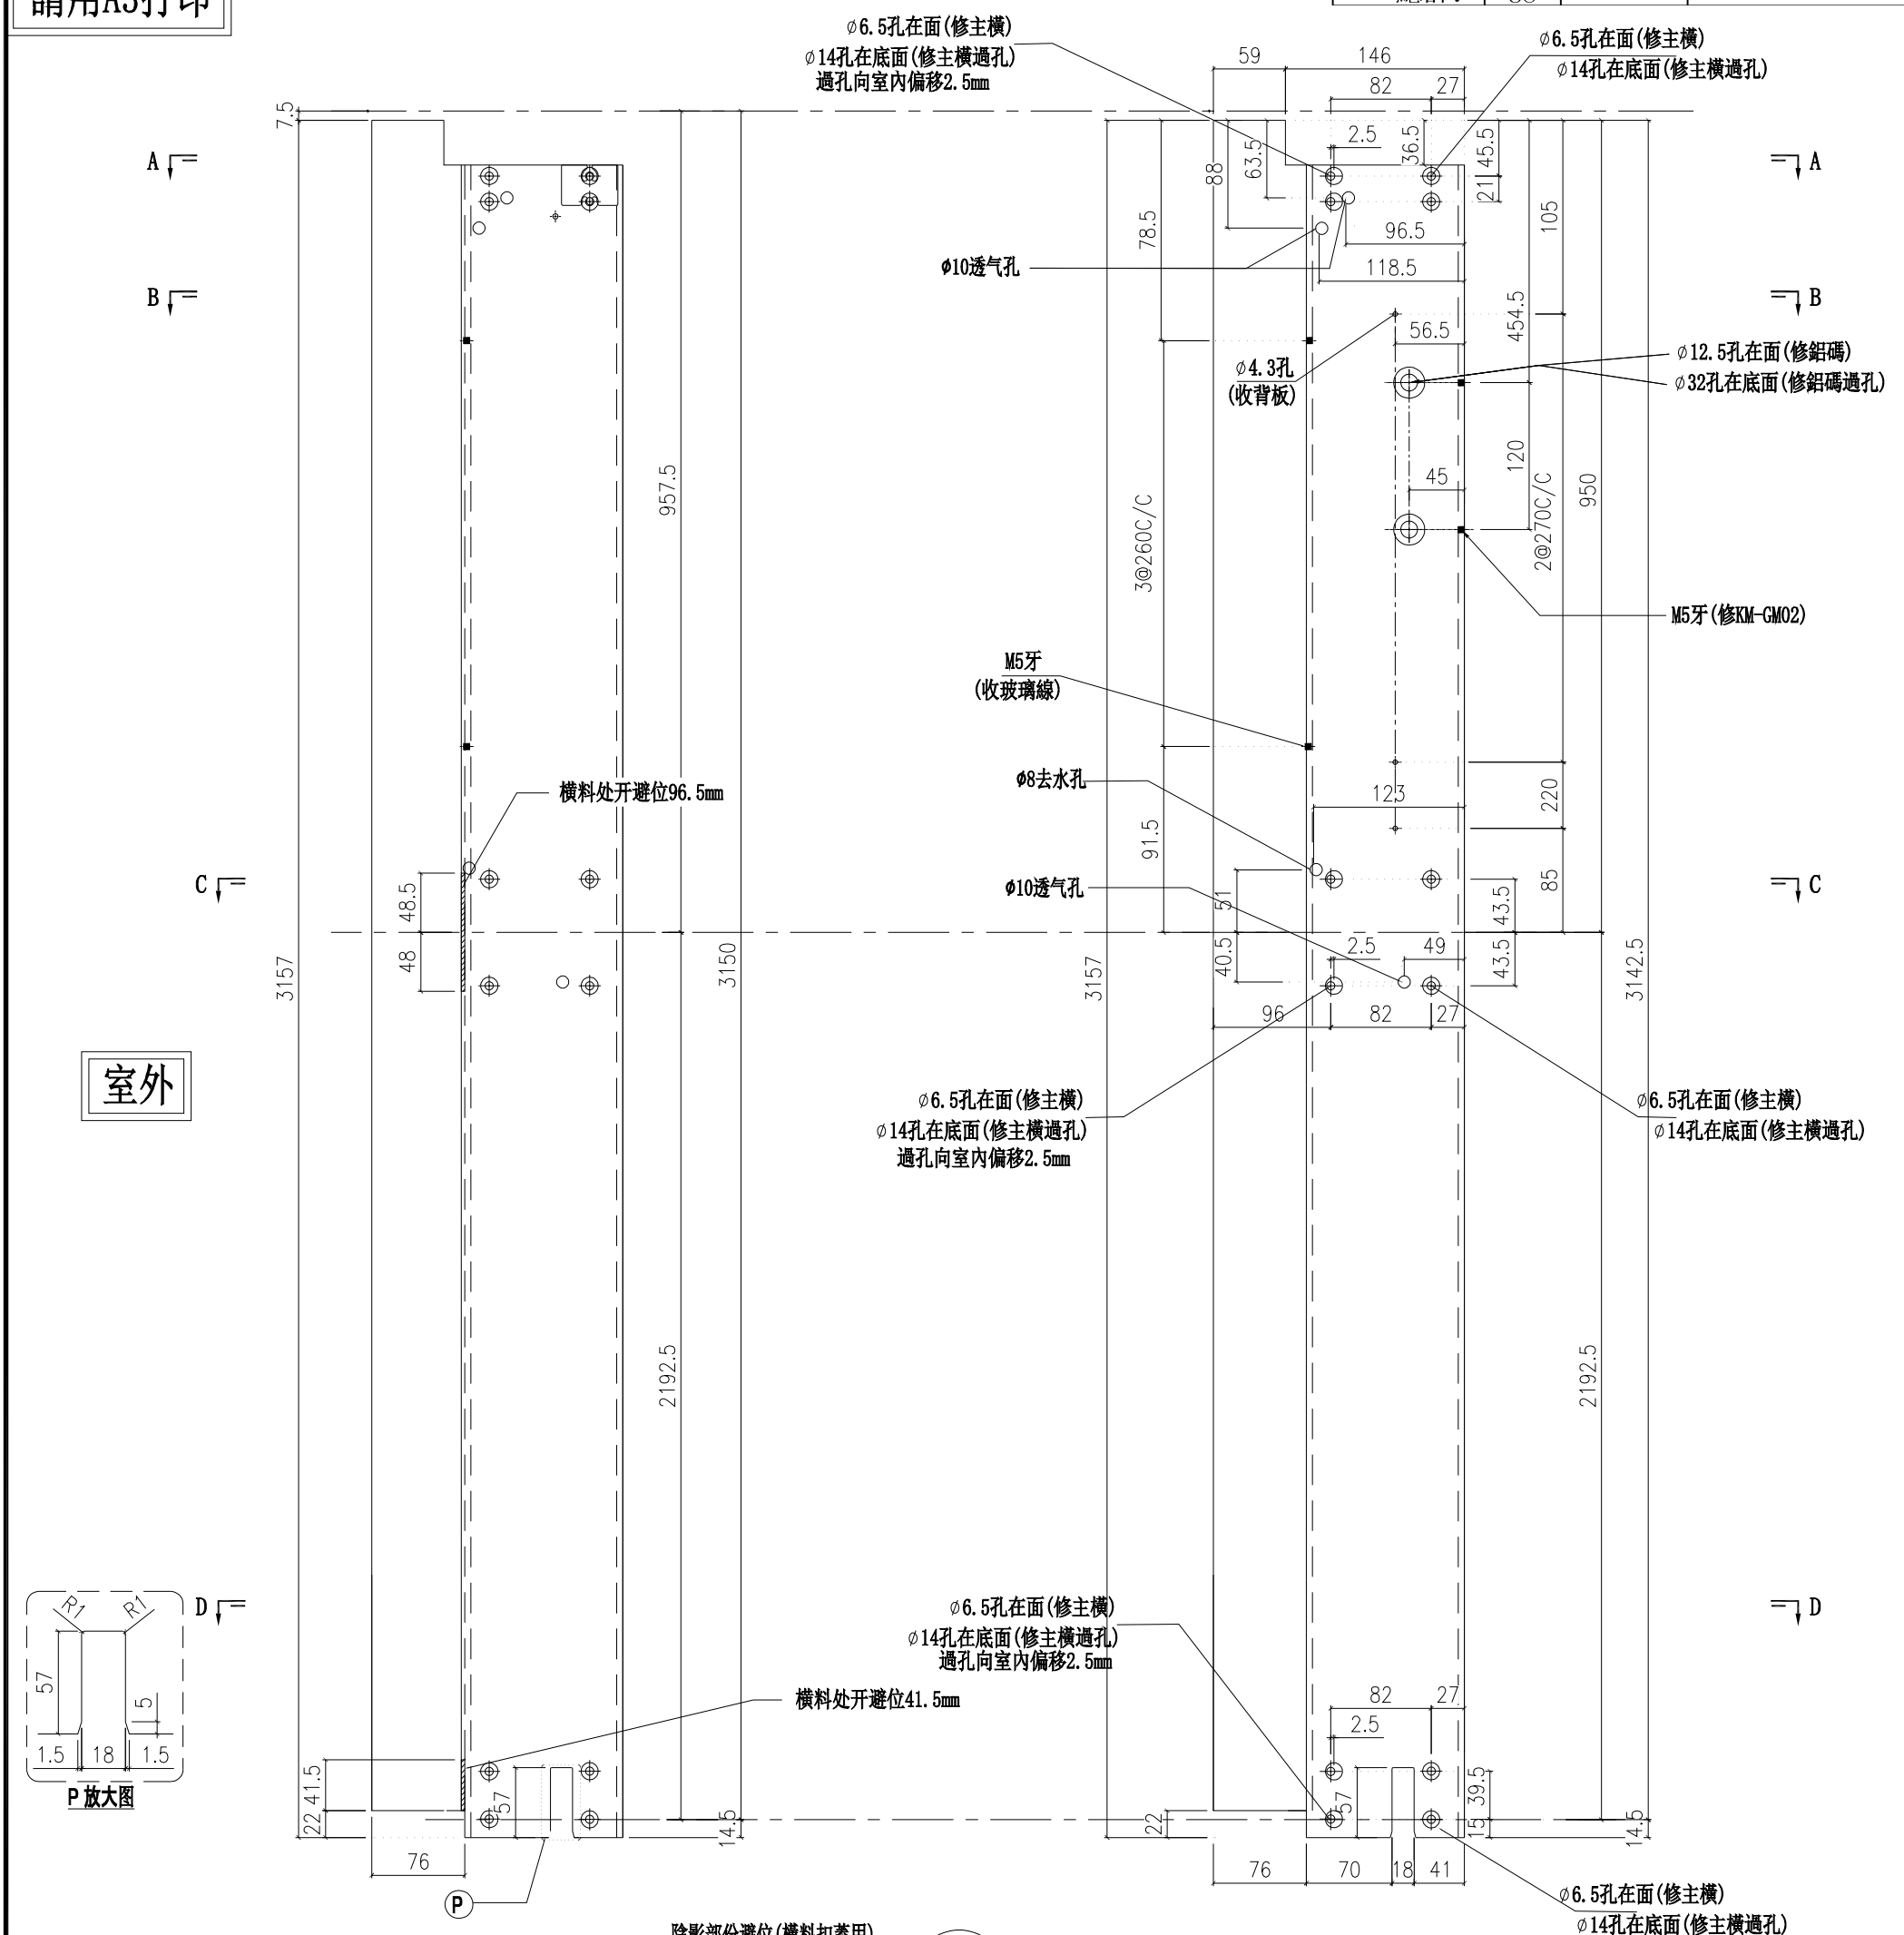

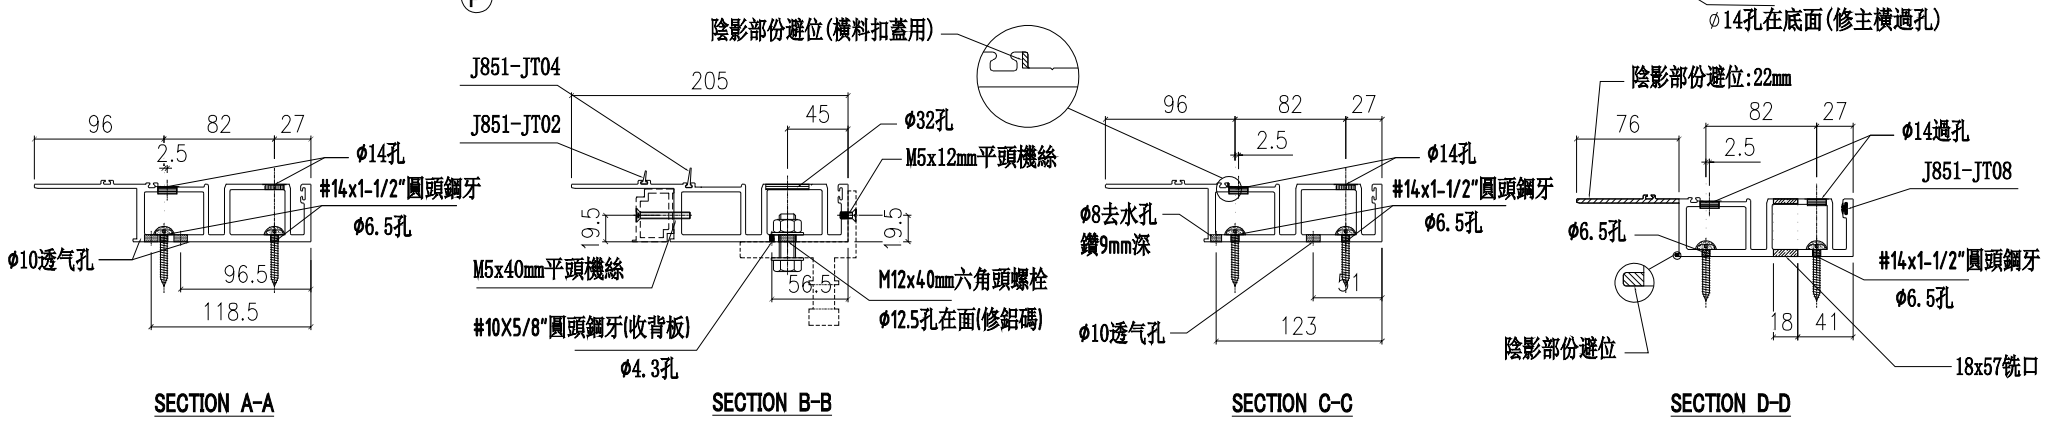


名稱	梗母企	制圖	付吉寧	2022.04.06	修改			
材料	X85972	復核	謝永林	2022.04.14	日期			
顏色	JMQ213457(三塗)	批準	胡哥		圖號	X85972-01		

美特鋁質 有限公司
MIDI Aluminium Fabricator Ltd.

工程號	J853	地盤	延坪道住宅

請用A3打印

層數	數量	總數	位置	樓層
2	1	2	CW-601a	5F,25F
1	1	1	CW-601c	16F
2	1	2	CW-603a	5F,25F
1	1	1	CW-603c	16F
2	1	2	CW-605a	5F,25F
1	1	1	CW-605c	16F
2	1	2	CW-606a	5F,25F
1	1	1	CW-606c	16F
1	1	1	CW-614a	25F
1	1	1	CW-614c	16F
總計：		14		

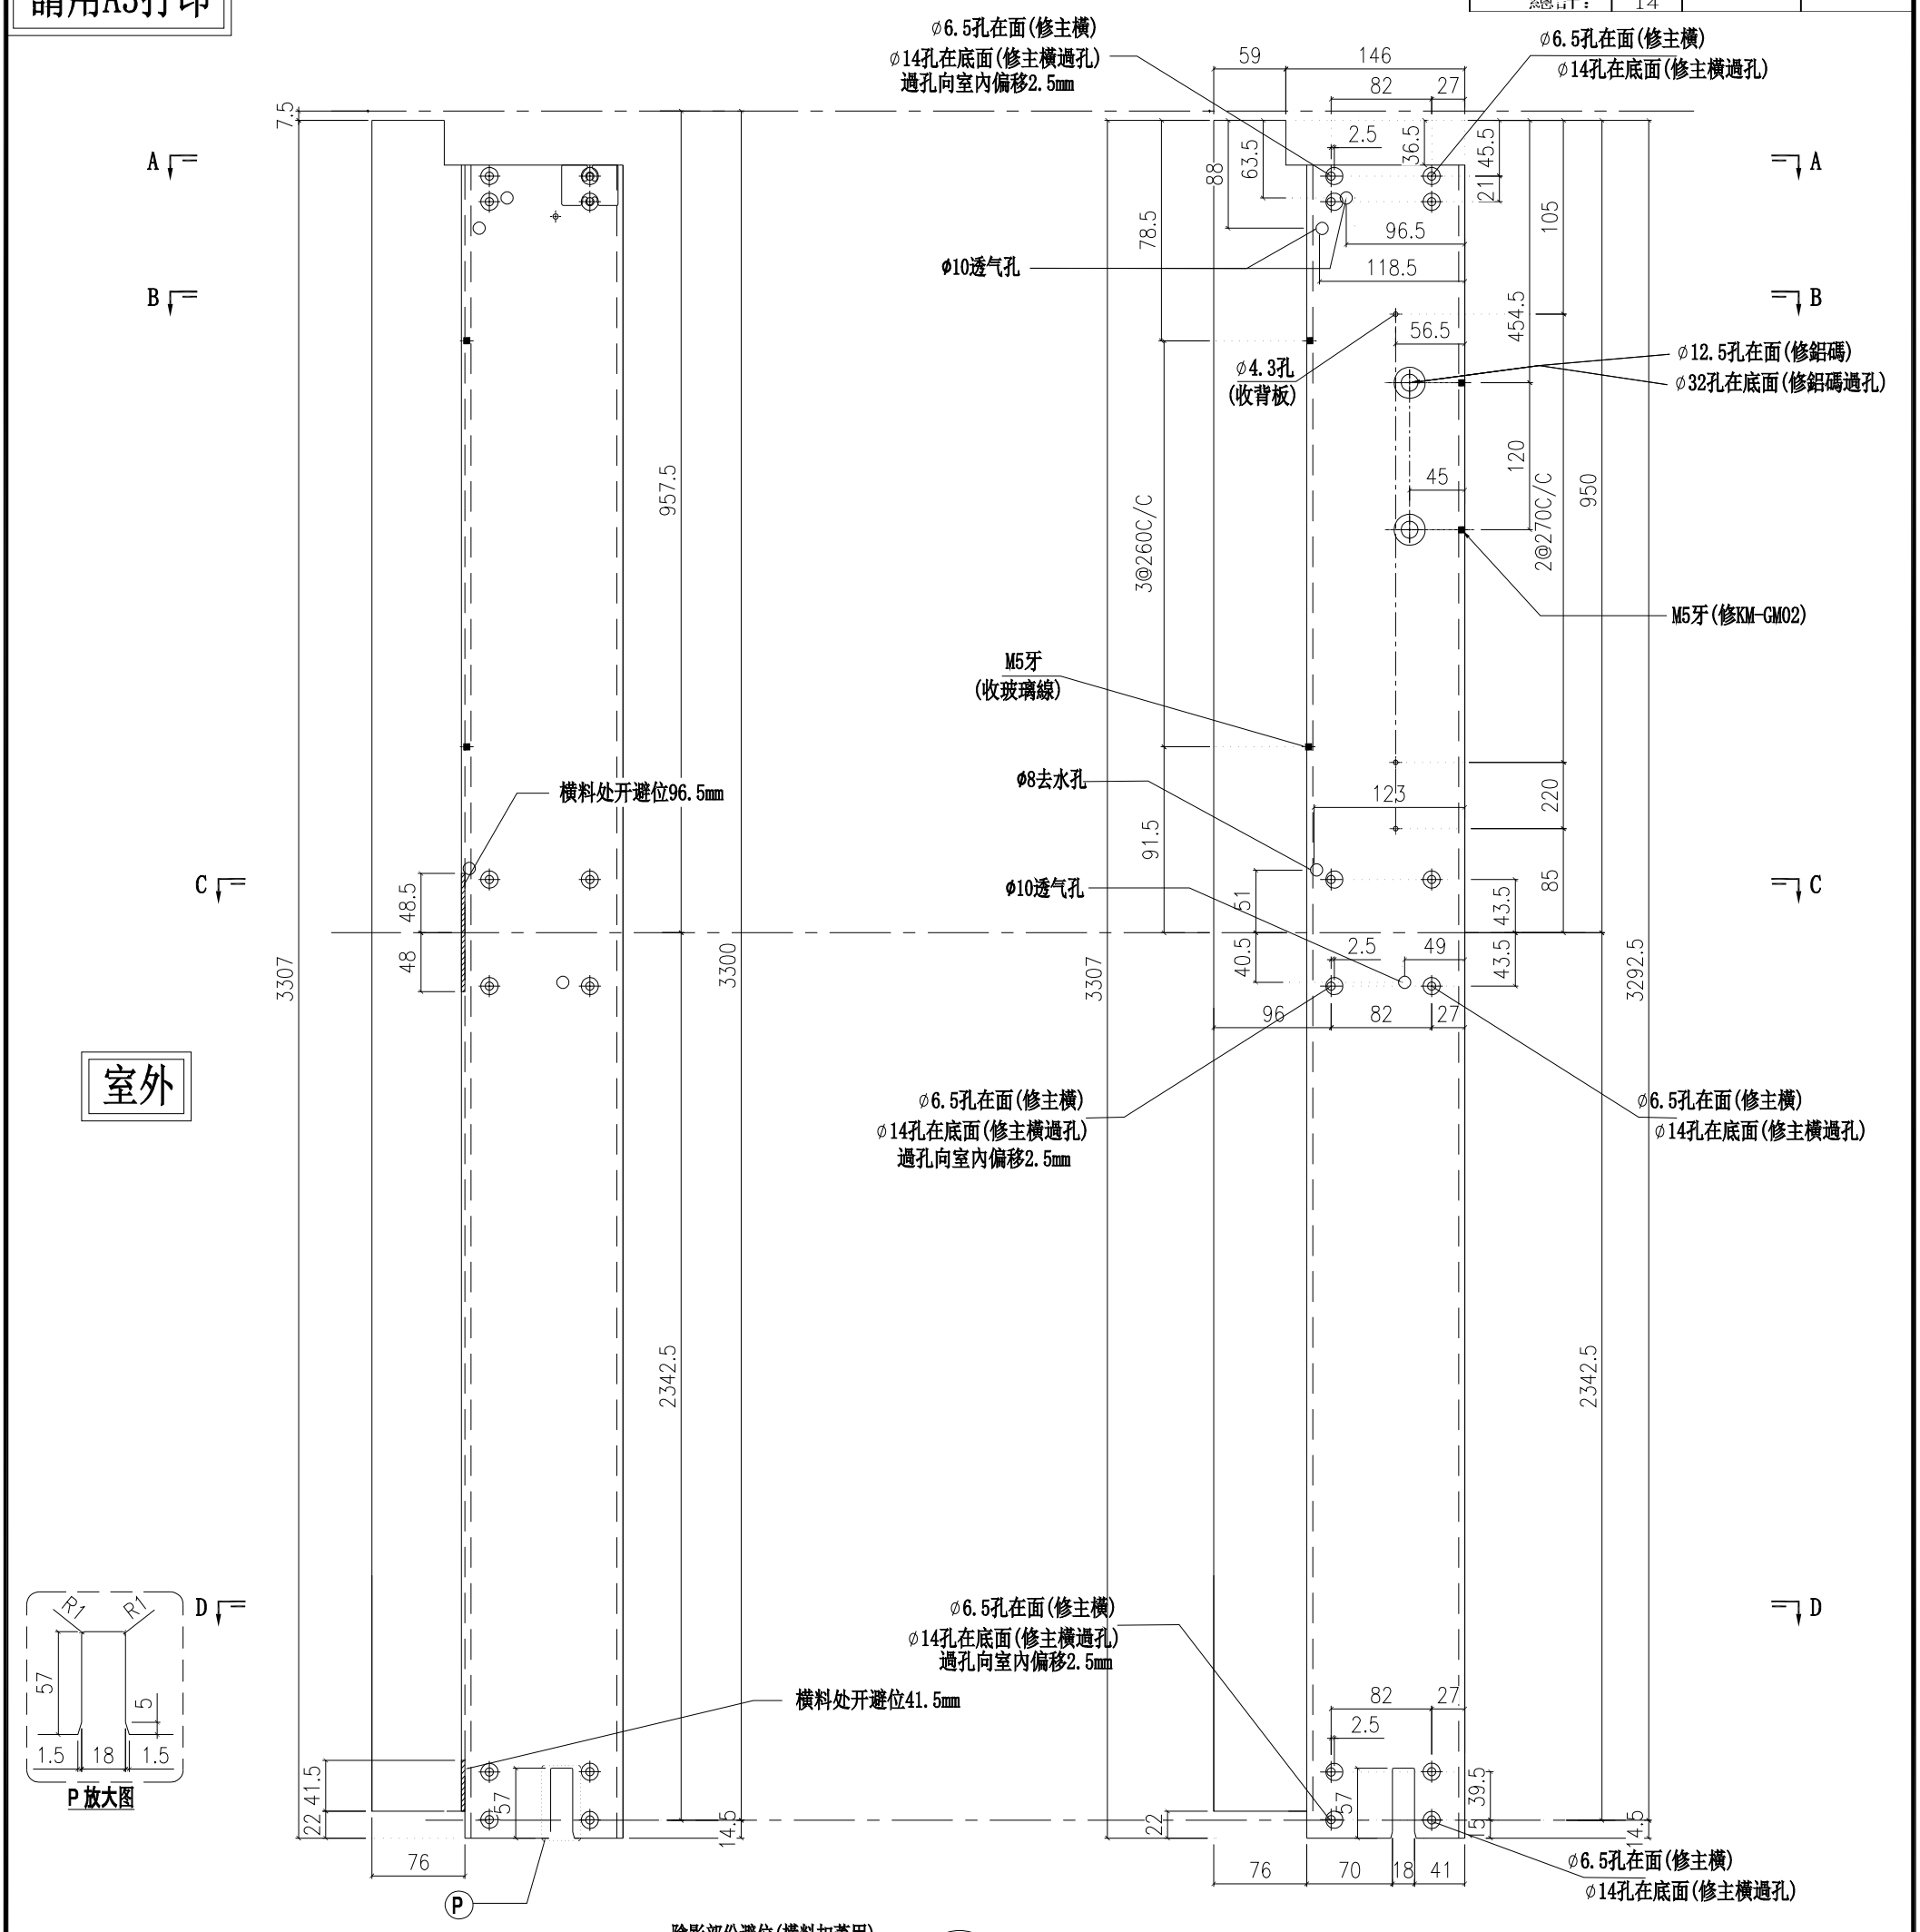


名稱	梗母企	制圖	付吉寧	2022.04.06	修改			
材料	X85972	復核	謝永林	2022.04.14	日期			
顏色	JMQ213457(三塗)	批準	胡哥		圖號	X85972-01a		

美特鋁質 有限公司
MIDI Aluminium Fabricator Ltd.

請用A3打印

工程號	J853	地盤	延坪道住宅

層數	數量	總數	位置	樓層
1	1	1	CW-601b	23F
1	1	1	CW-603b	23F
1	1	1	CW-605b	23F
1	1	1	CW-606b	23F
1	1	1	CW-614b	23F
總計：		5		

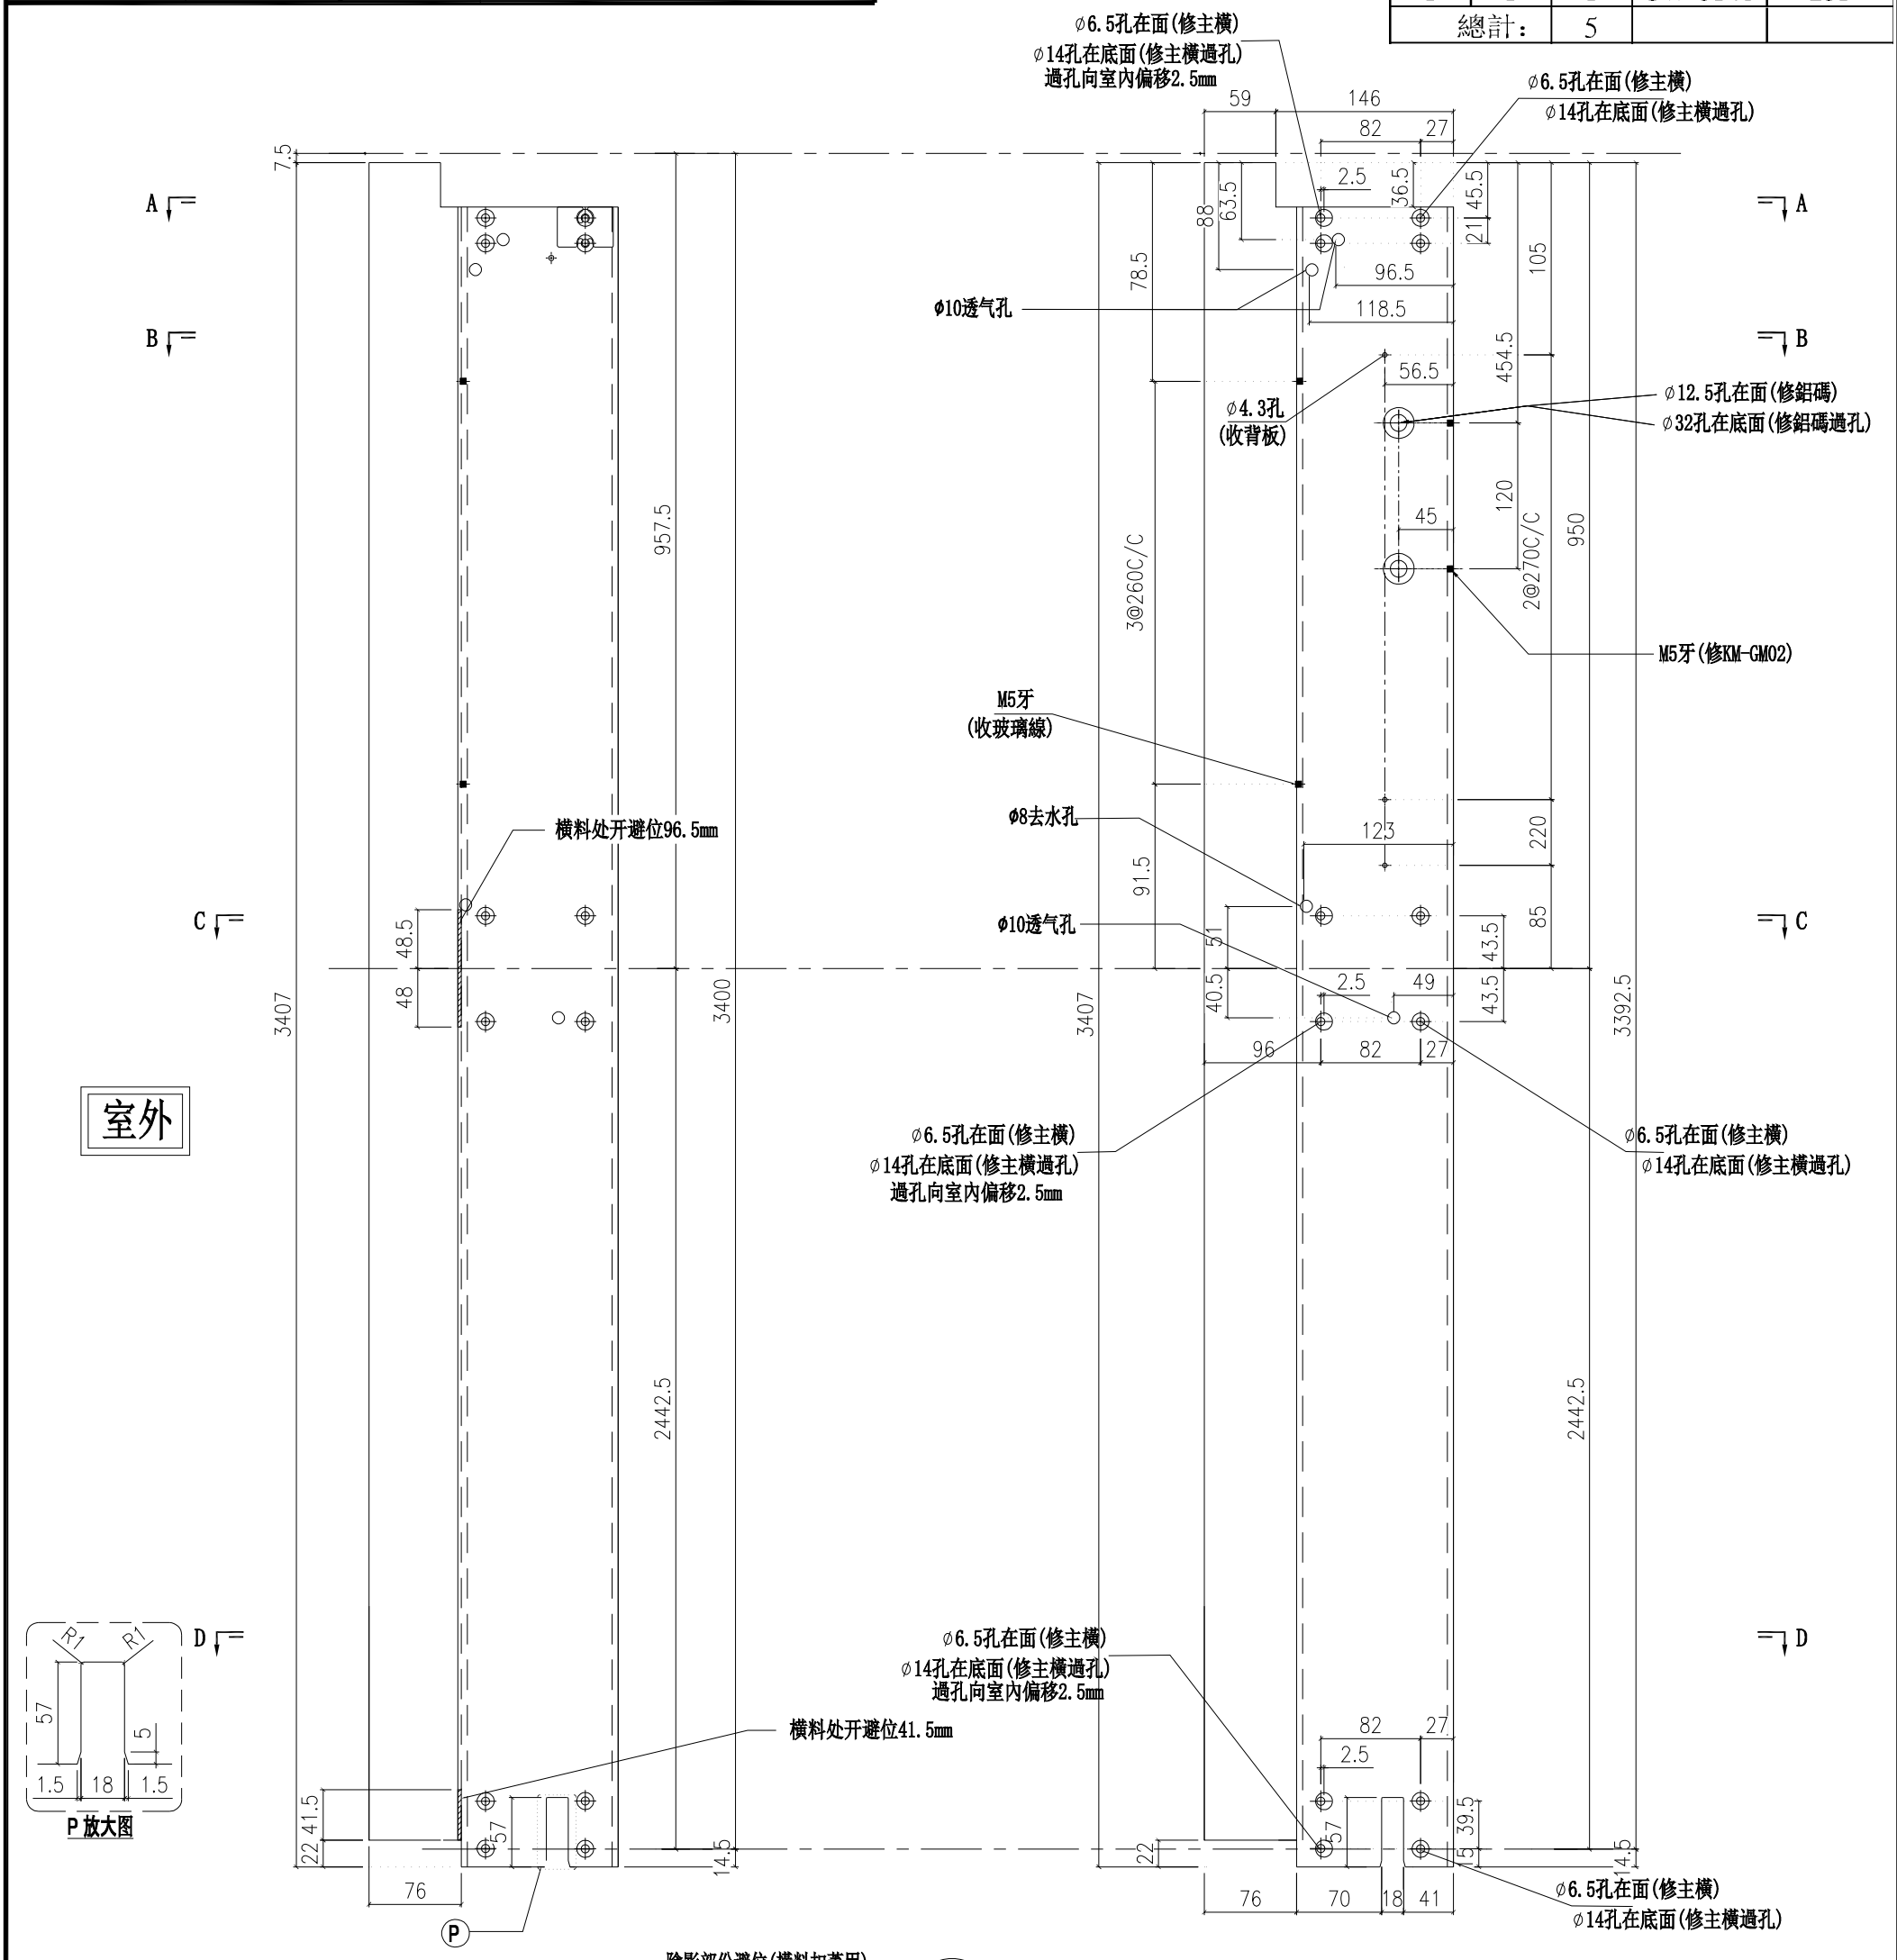

名稱	梗母企	制圖	付吉寧	2022.04.06	修改			
材料	X85972	復核	謝永林	2022.04.14	日期			
顏色	JMQ213457(三塗)	批準	胡哥		圖號	X85972-01b		


美特鋁質 有限公司
MIDI Aluminium Fabricator Ltd.

請用A3打印

層數	數量	總數	位置	樓層
14	1	14	CW-PTBG19	6F-15F,17F-22F
總計：		14		

工程號	J853	地盤	延坪道住宅

雲線處修改扇撐，窗占，夾巴孔位

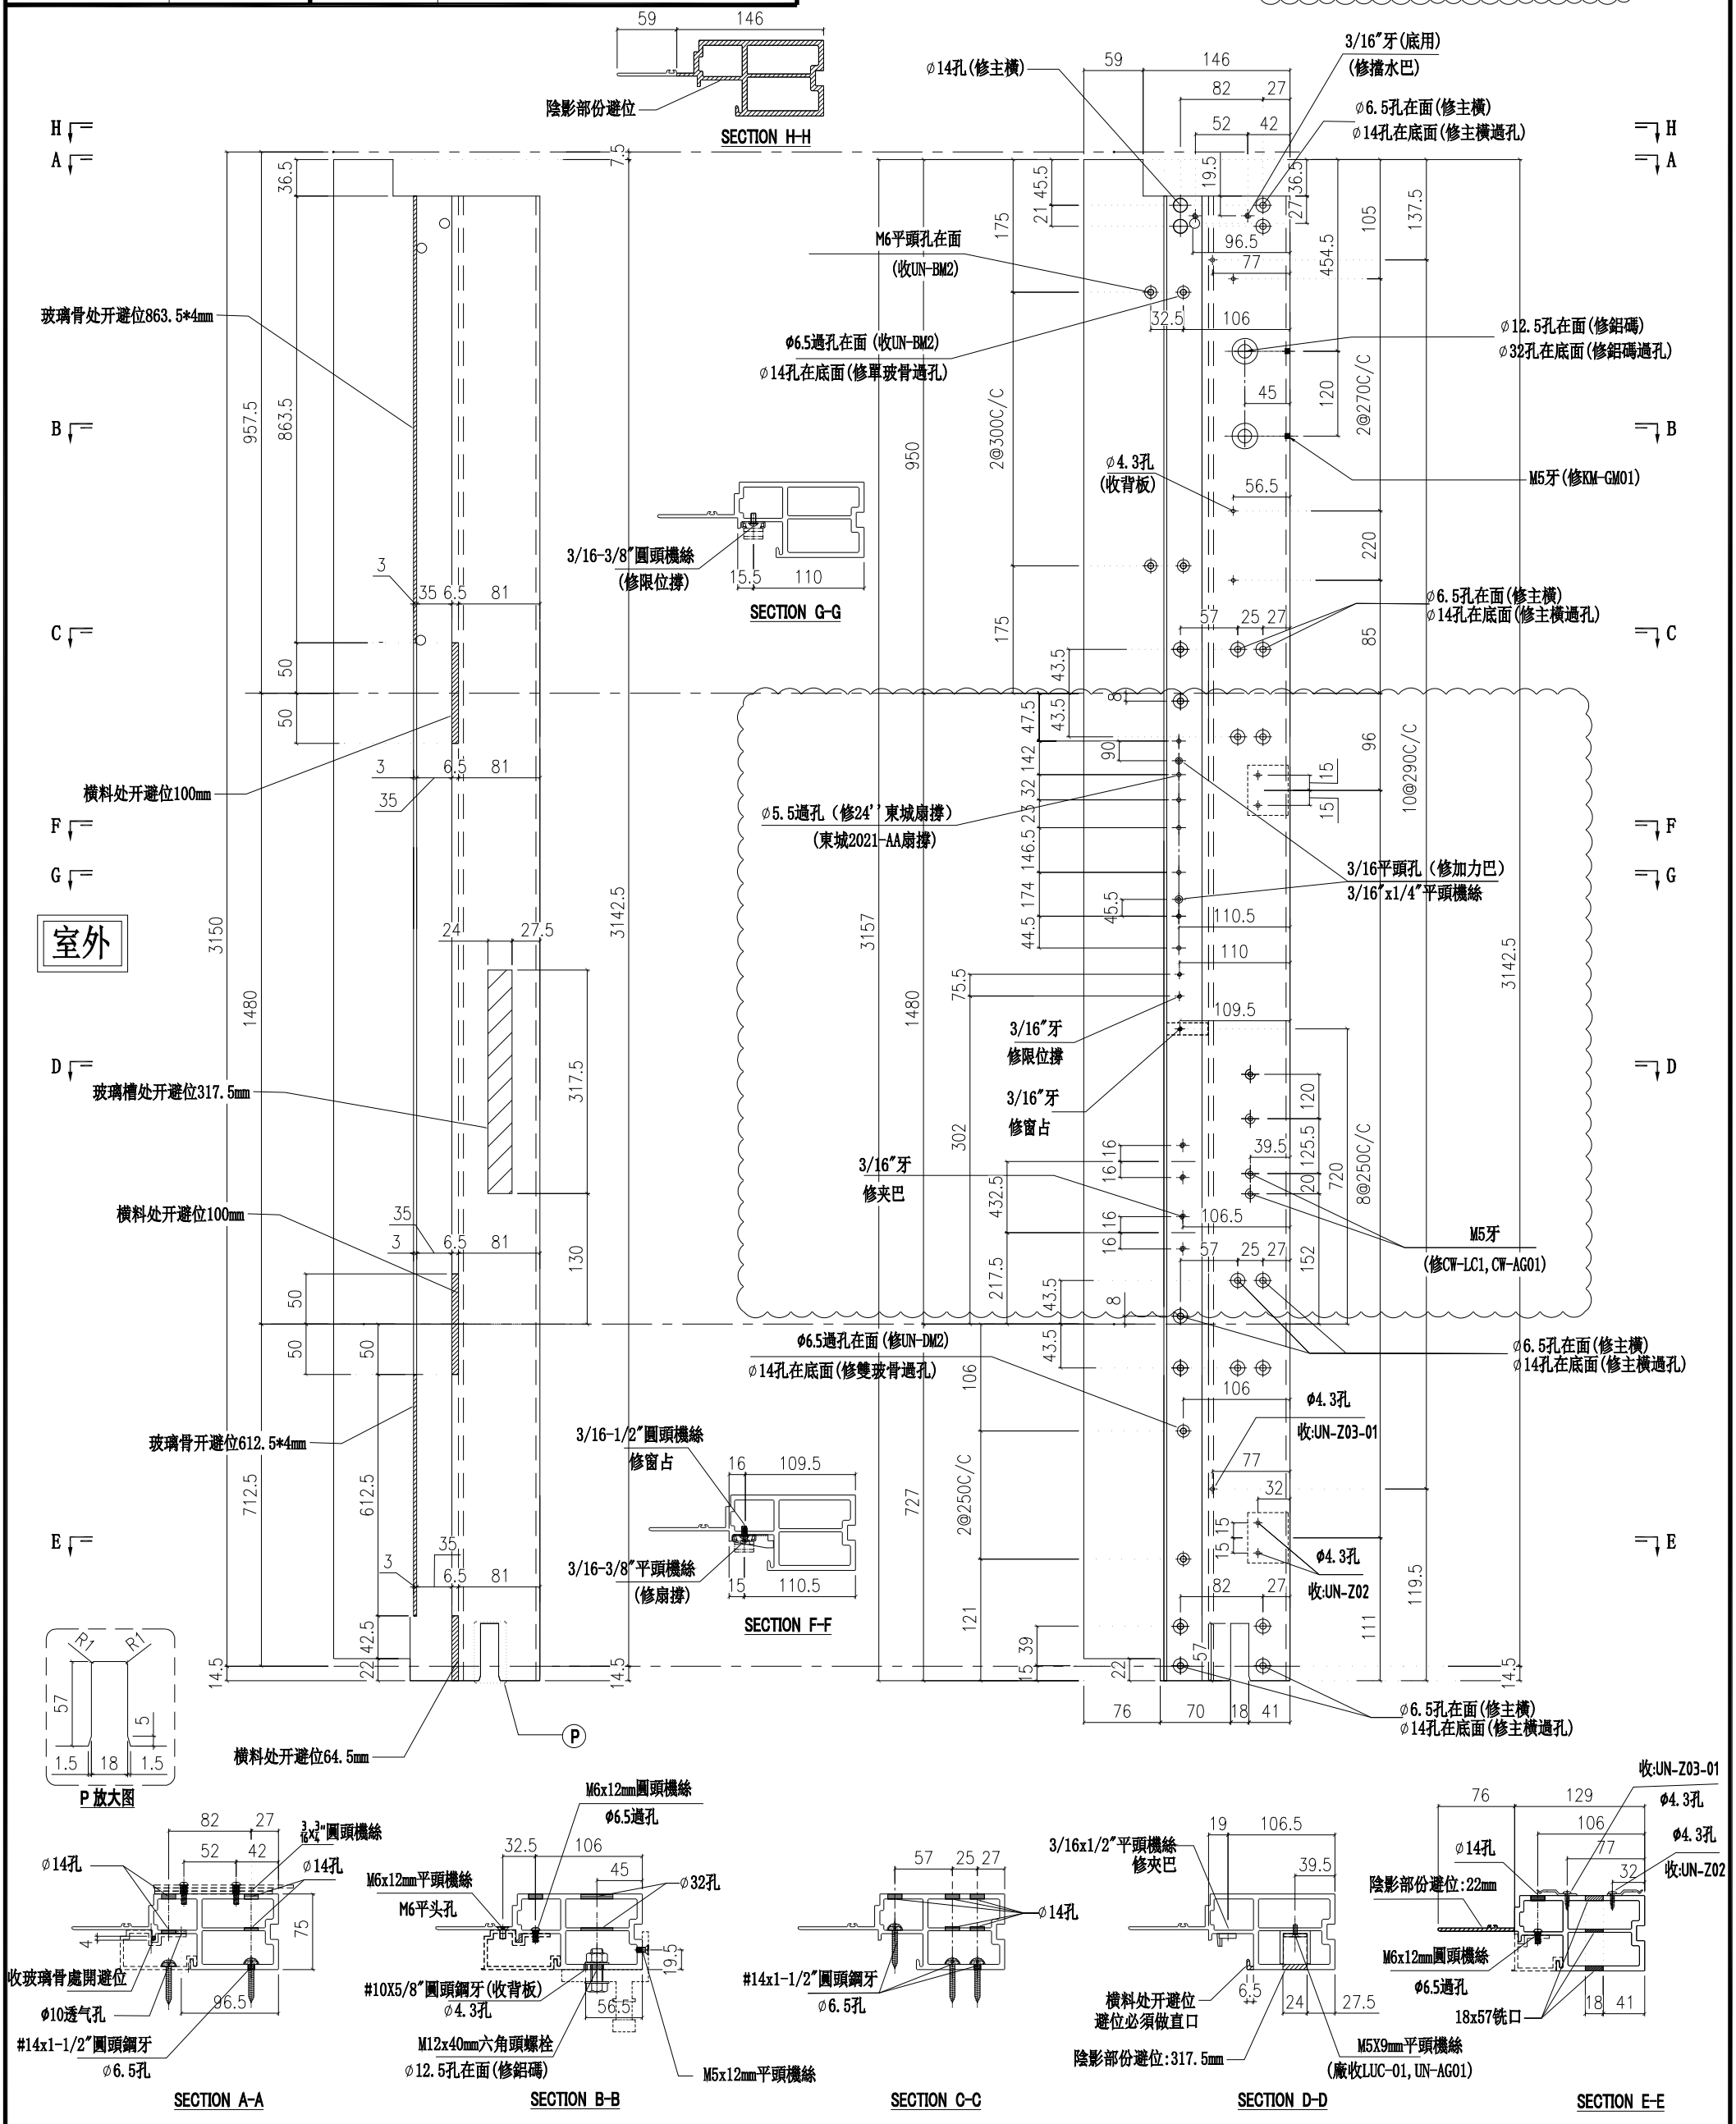

名稱	生邊企	制圖	付吉寧	2022.04.06	修改	A		
材料	X85976	復核	謝永林	2022.04.14	日期	2022.05.14		
顏色	JMQ213457(三塗)	批準	胡哥		圖號	X85976-01F		


美特鋁質 有限公司
MIDI Aluminium Fabricator Ltd.

請用A3打印

層數	數量	總數	位置	樓層
3	1	3	CW-PTBG19a	5F,16F,25F
總計：		3		

雲線處修改扇撐，窗占，夾巴孔位

工程號	J853	地盤	延坪道住宅

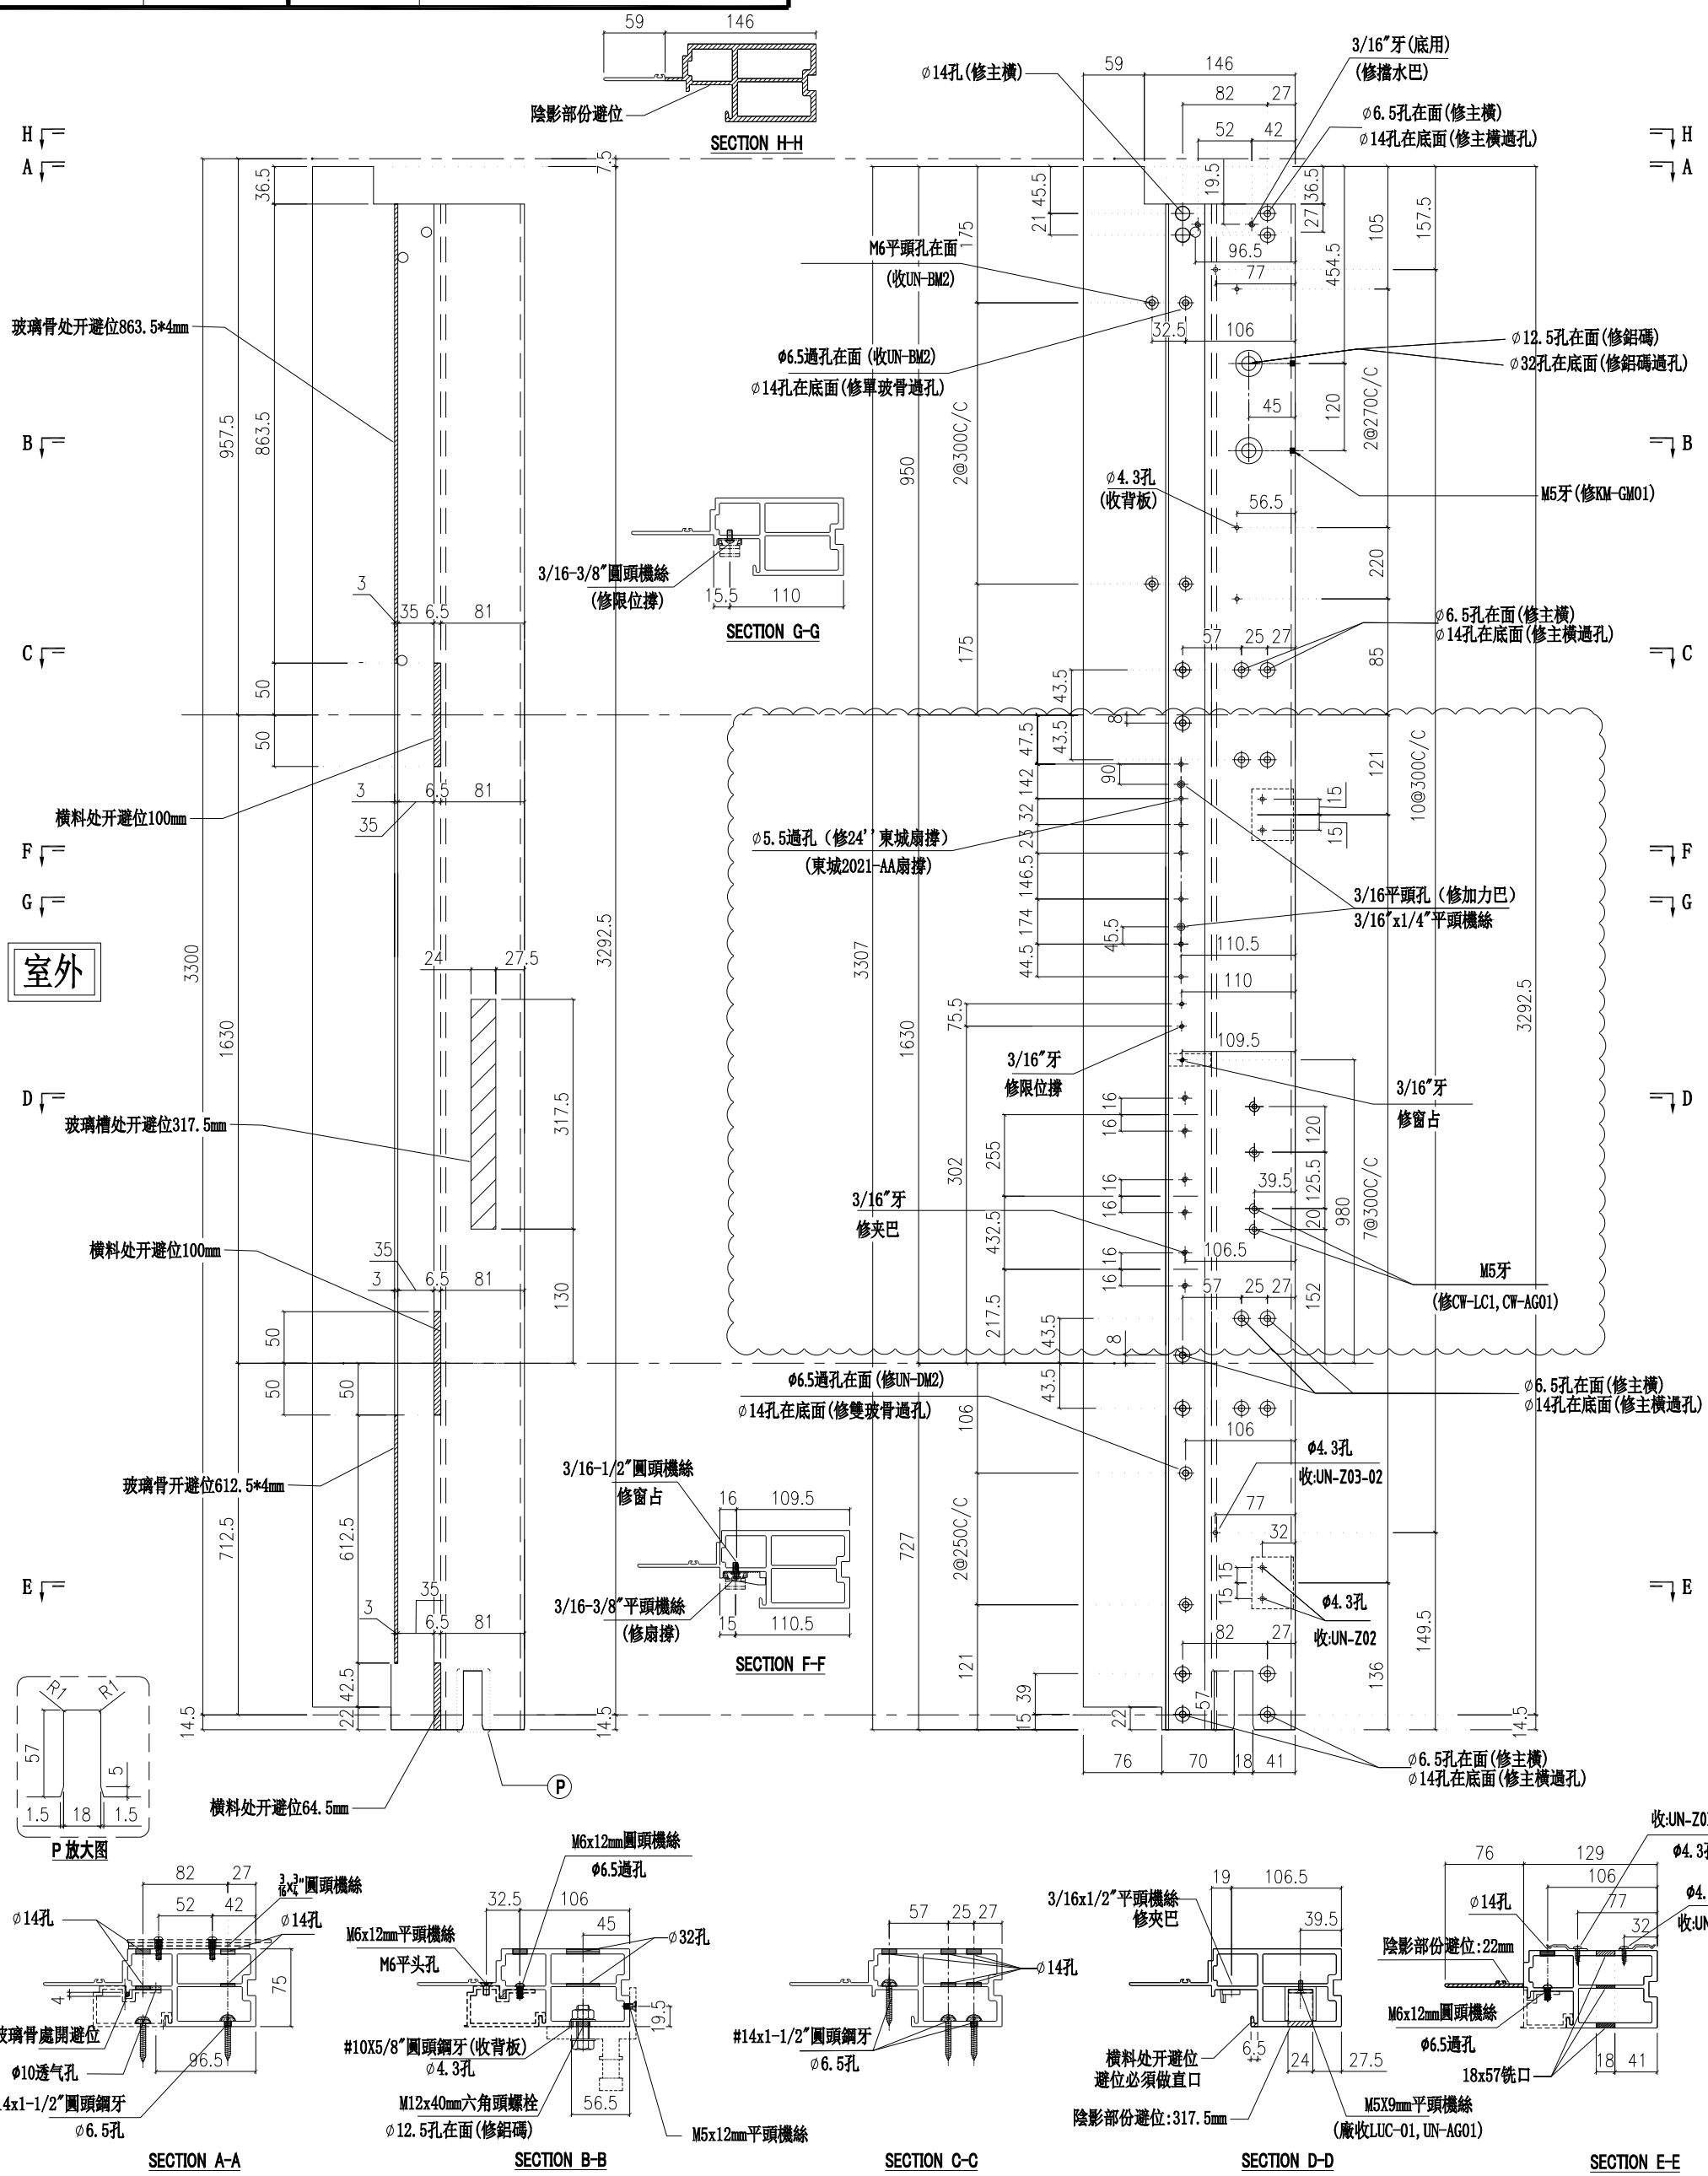

名稱	生邊企	制圖	付吉寧	2022.04.06	修改	A		
材料	X85976	復核	謝永林	2022.04.14	日期	2022.05.14		
顏色	JMQ213457(三塗)	批準	胡哥		圖號	X85976-01aF		


美特鋁質 有限公司
MIDI Aluminium Fabricator Ltd.

請用A3打印

層數	數量	總數	位置	樓層
1	1	1	CW-PTBG19b	23F
總計：		1		

雲線處修改扇撐，窗占，夾巴孔位

工程號	J853	地盤	延坪道住宅

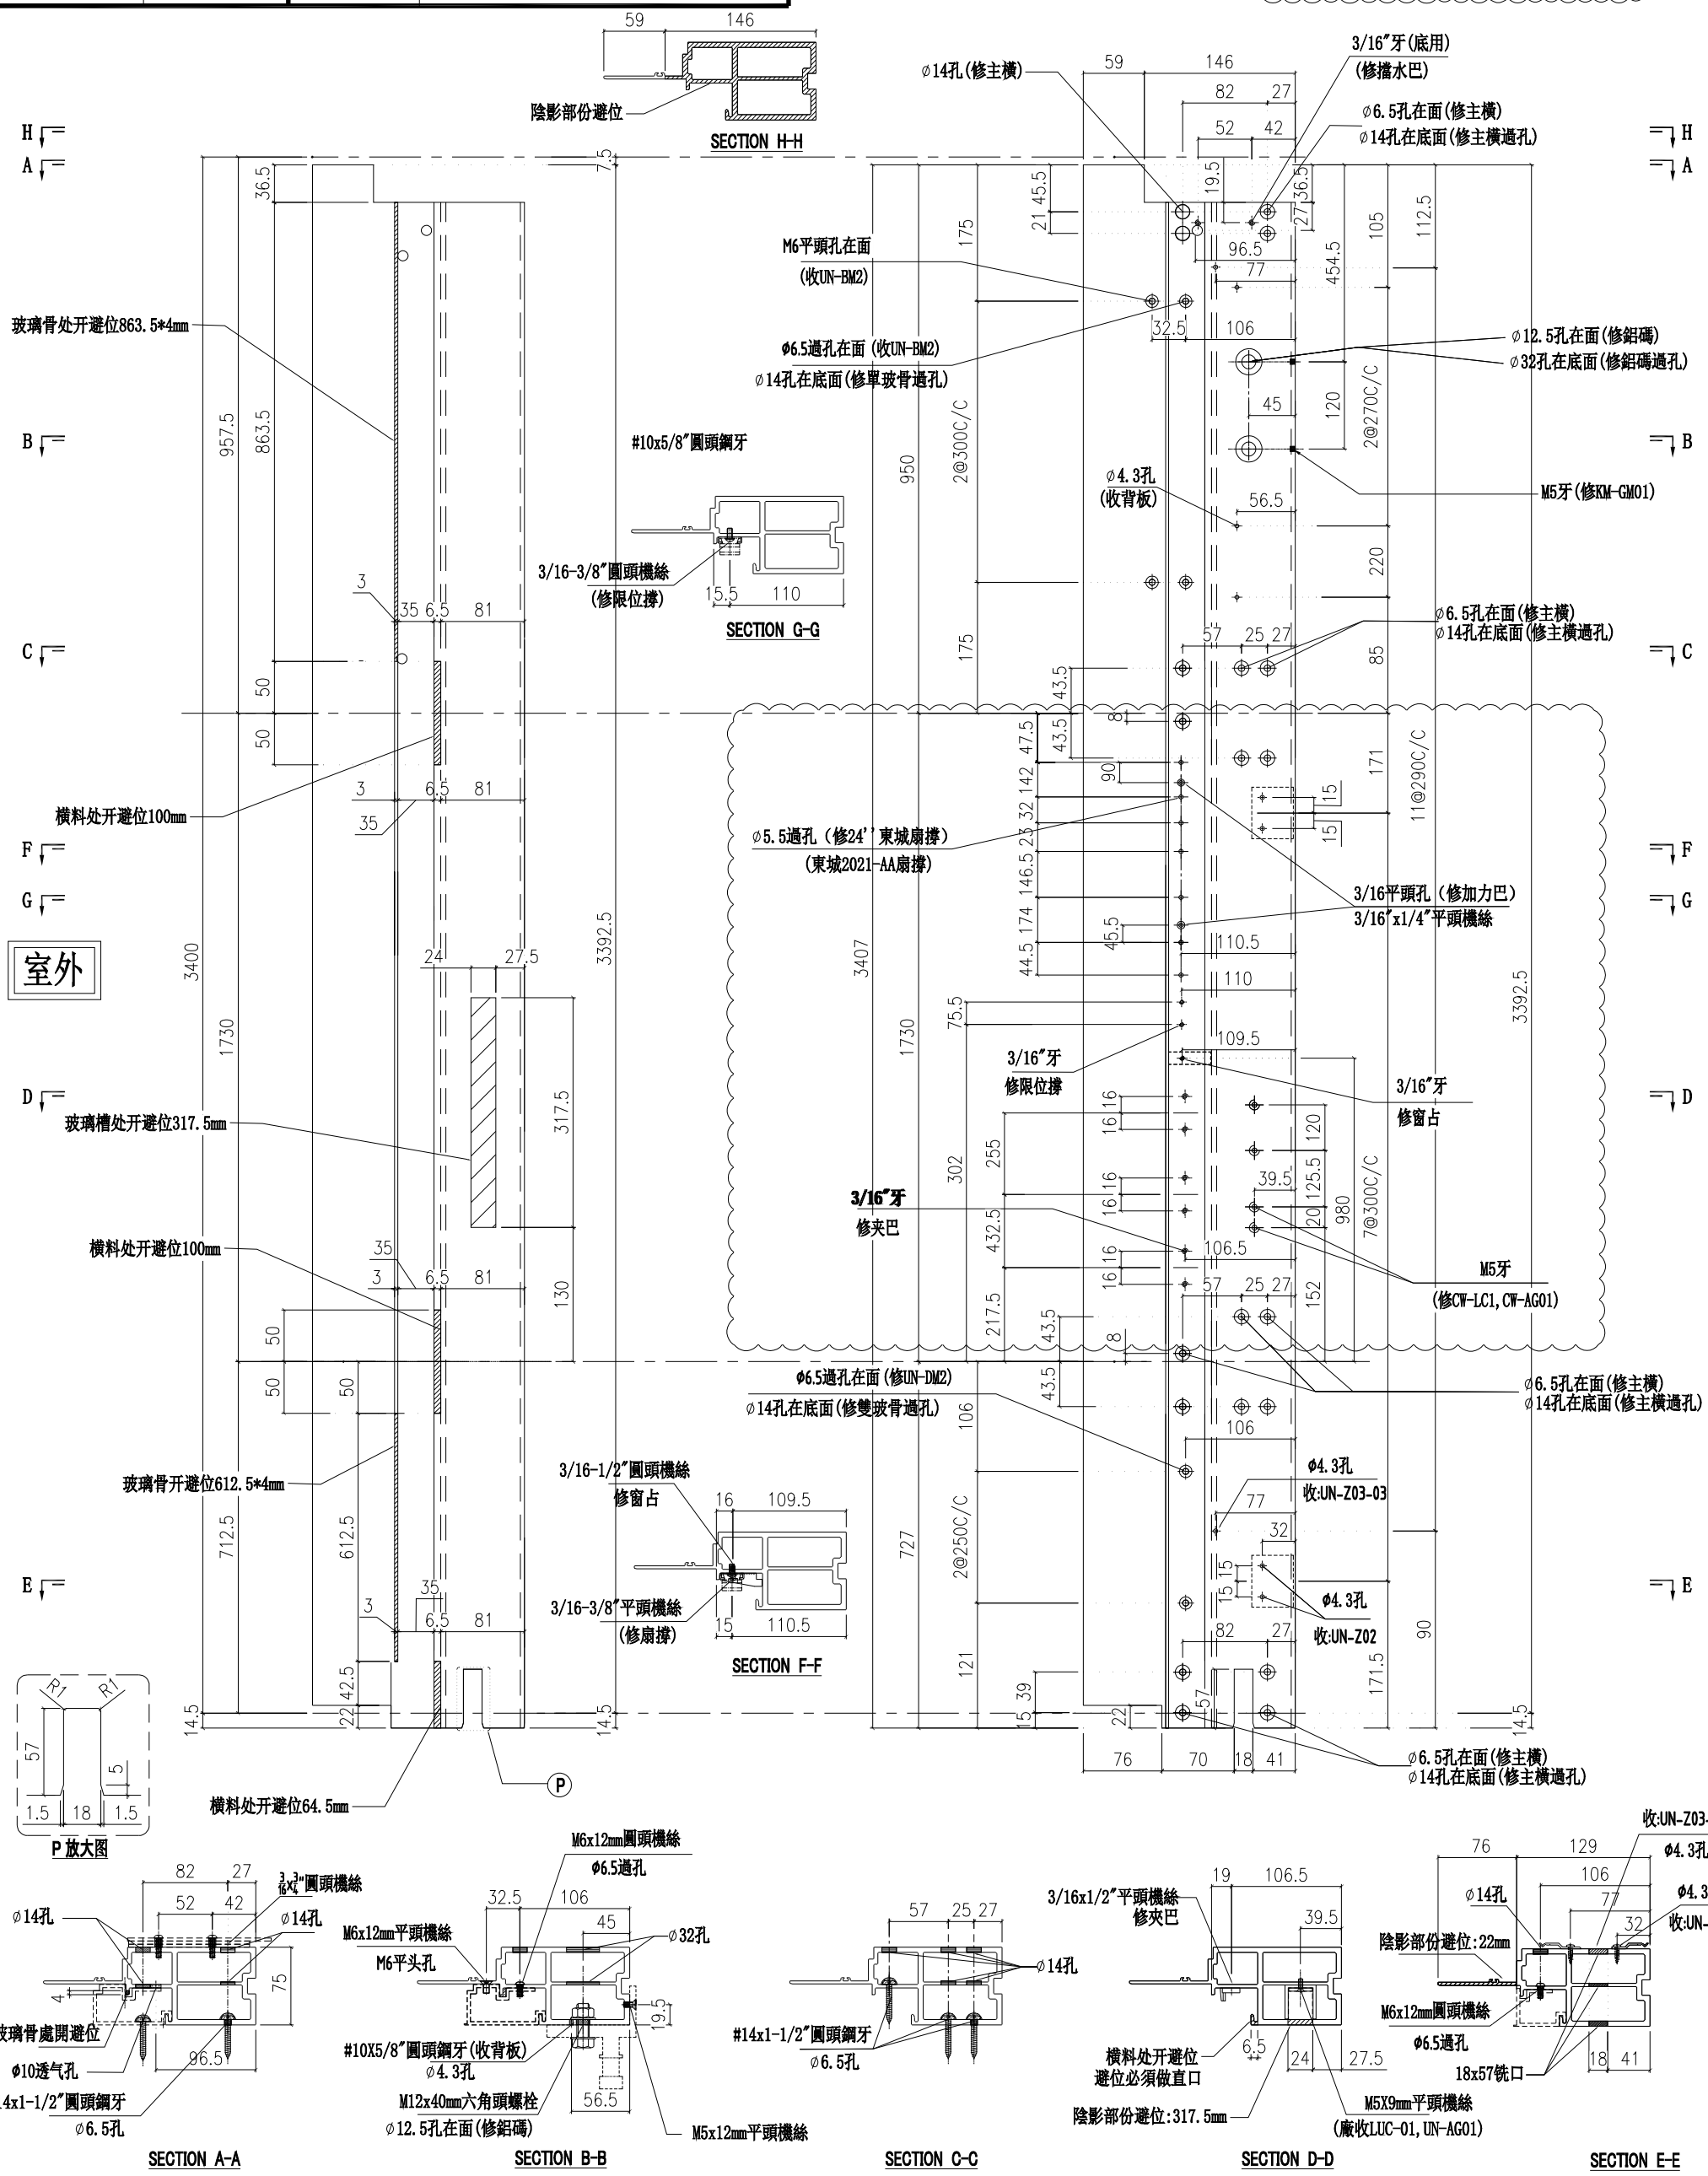

名稱	生邊企	制圖	付吉寧	2022.04.06	修改	A		
材料	X85976	復核	謝永林	2022.04.14	日期	2022.05.14		
顏色	JMQ213457(三塗)	批準	胡哥		圖號	X85976-01bF		


美特鋁質 有限公司
MIDI Aluminium Fabricator Ltd.

請用A3打印

層數	數量	總數	位置	樓層
14	1	14	CW-PTBG10	6F-15F,17F-22F
總計：		14		

工程號	J853	地盤	延坪道住宅

雲線處修改扇撐，窗占，夾巴孔位

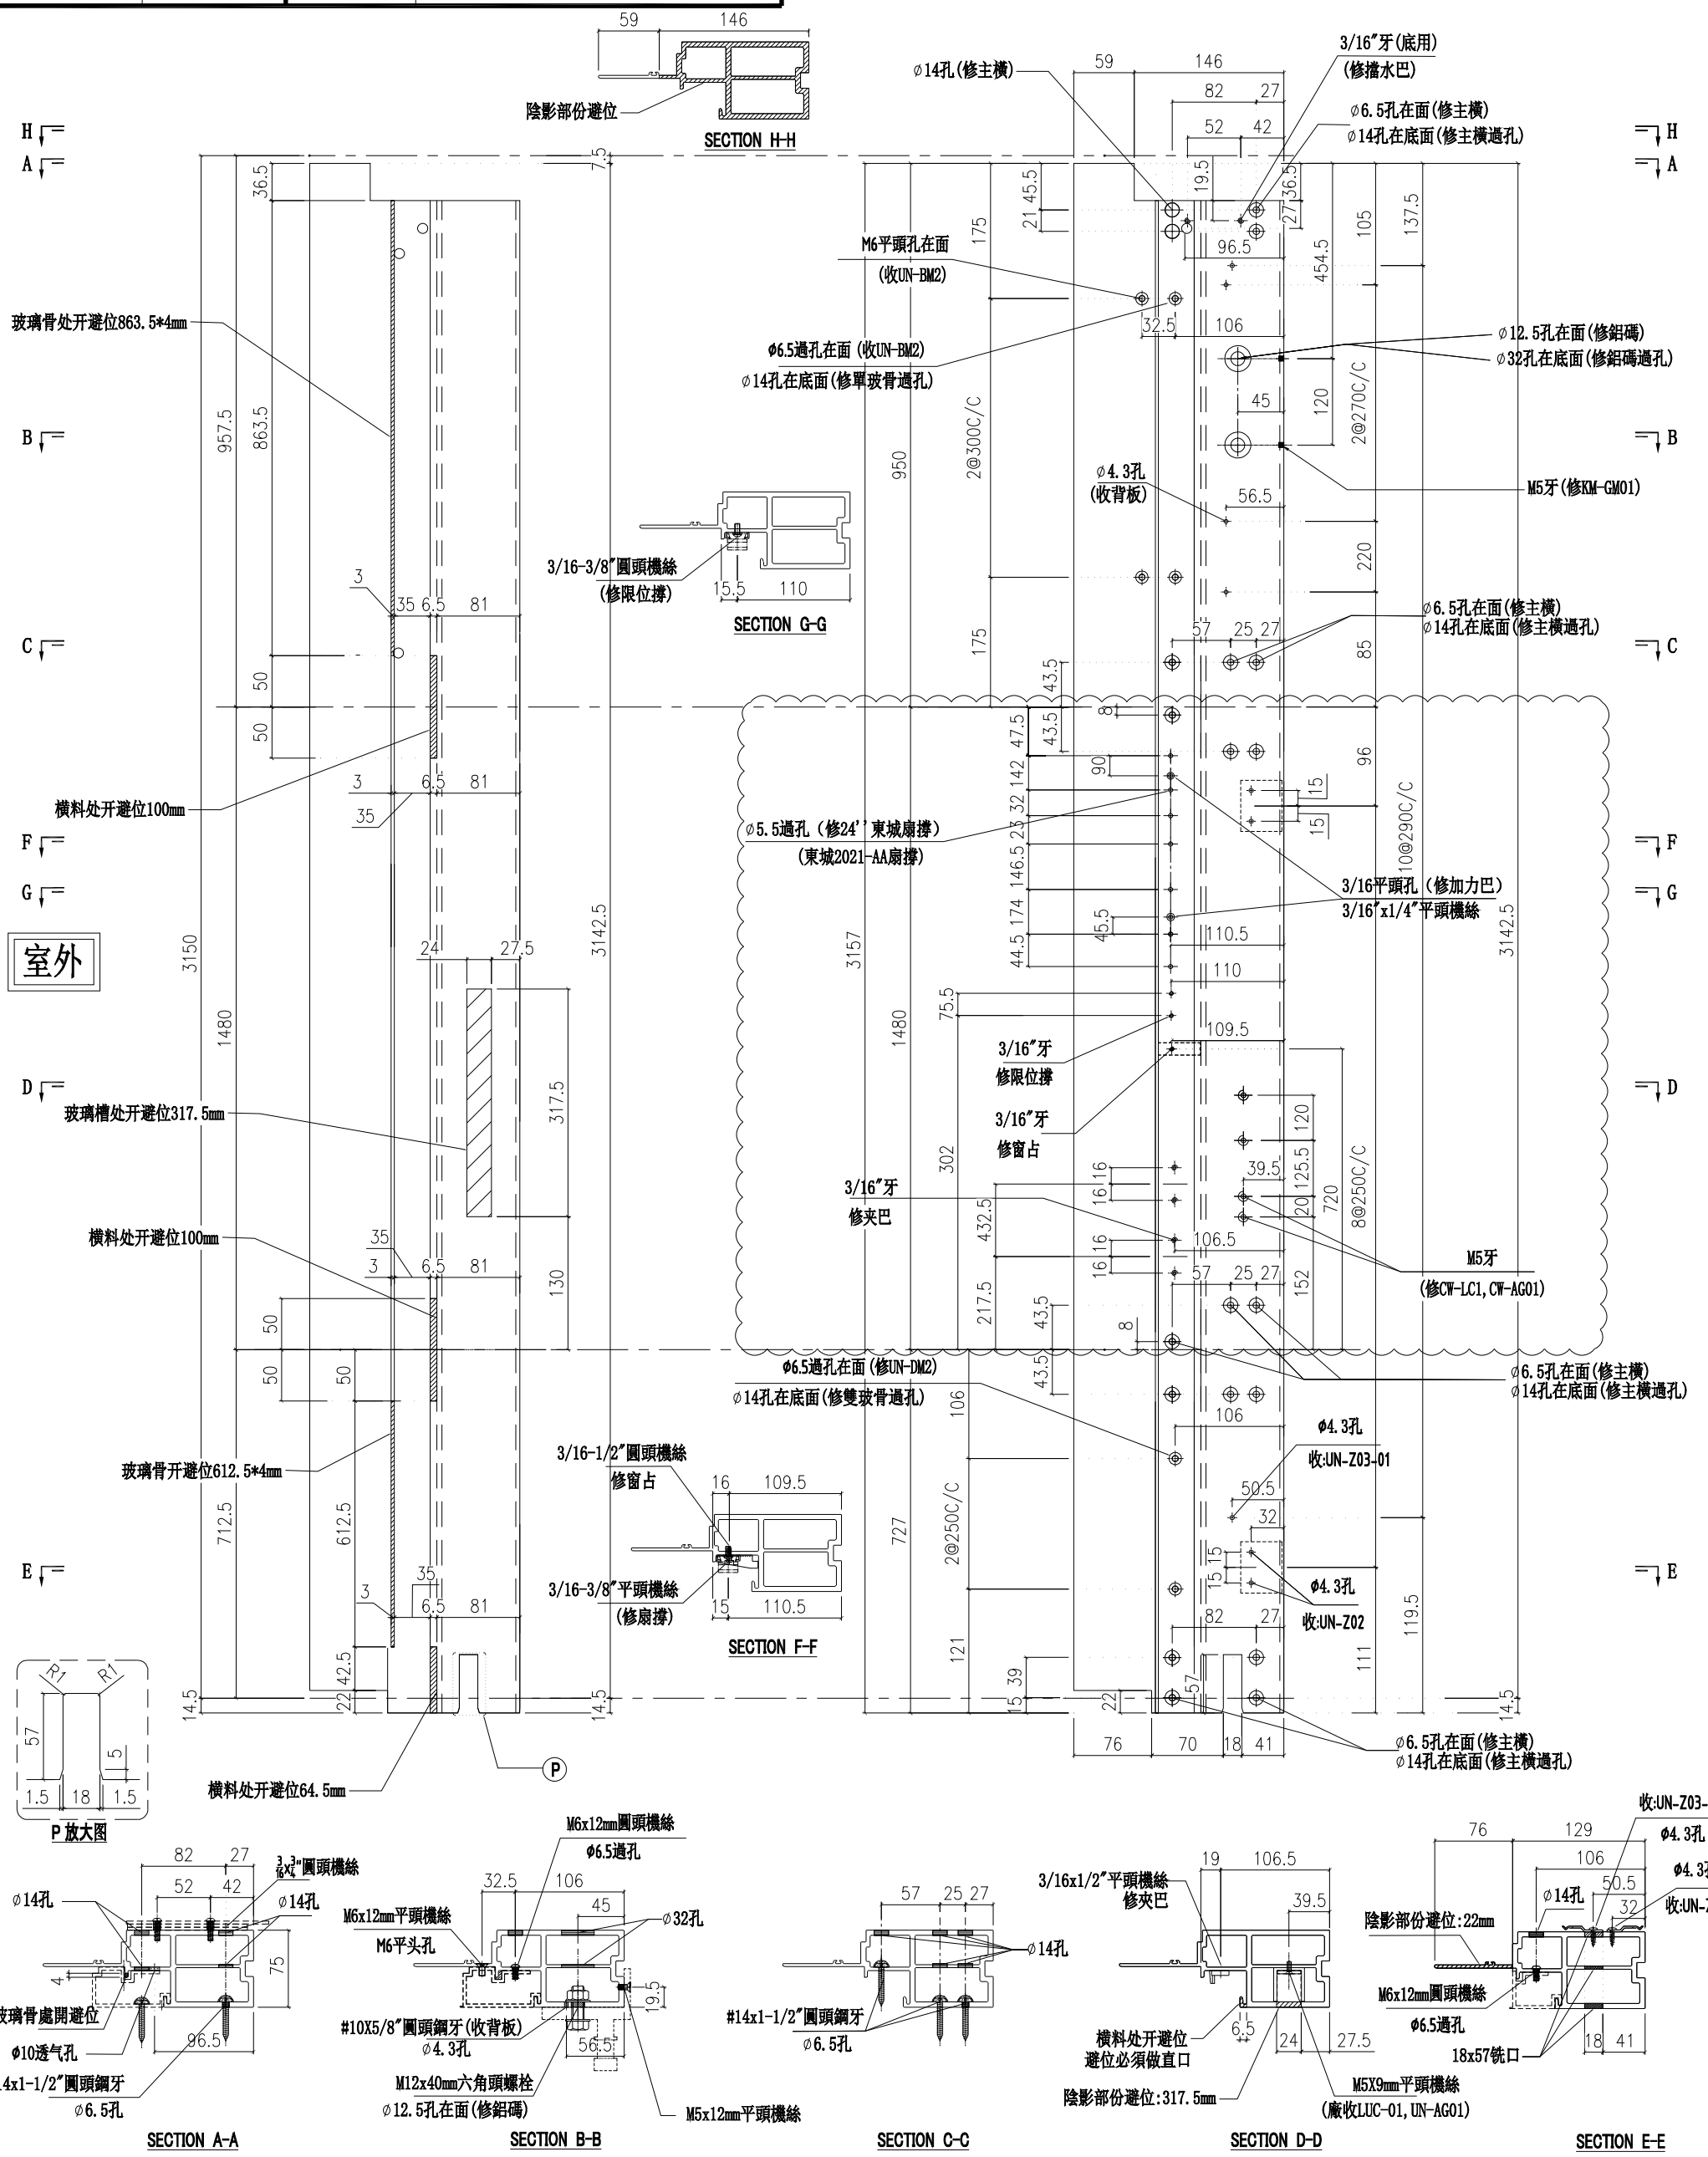

名稱	生邊企	制圖	付吉寧	2022.04.06	修改	A		
材料	X85976	復核	謝永林	2022.04.14	日期	2022.05.14		
顏色	JMQ213457(三塗)	批準	胡哥		圖號	X85976-01L		


美特鋁質 有限公司
MIDI Aluminium Fabricator Ltd.

請用A3打印

層數	數量	總數	位置	樓層
3	1	3	CW-PTBG10a	5F,16F,25F
總計:		3		

工程號	J853	地盤	延坪道住宅

雲線處修改扇撐，窗占，夾巴孔位

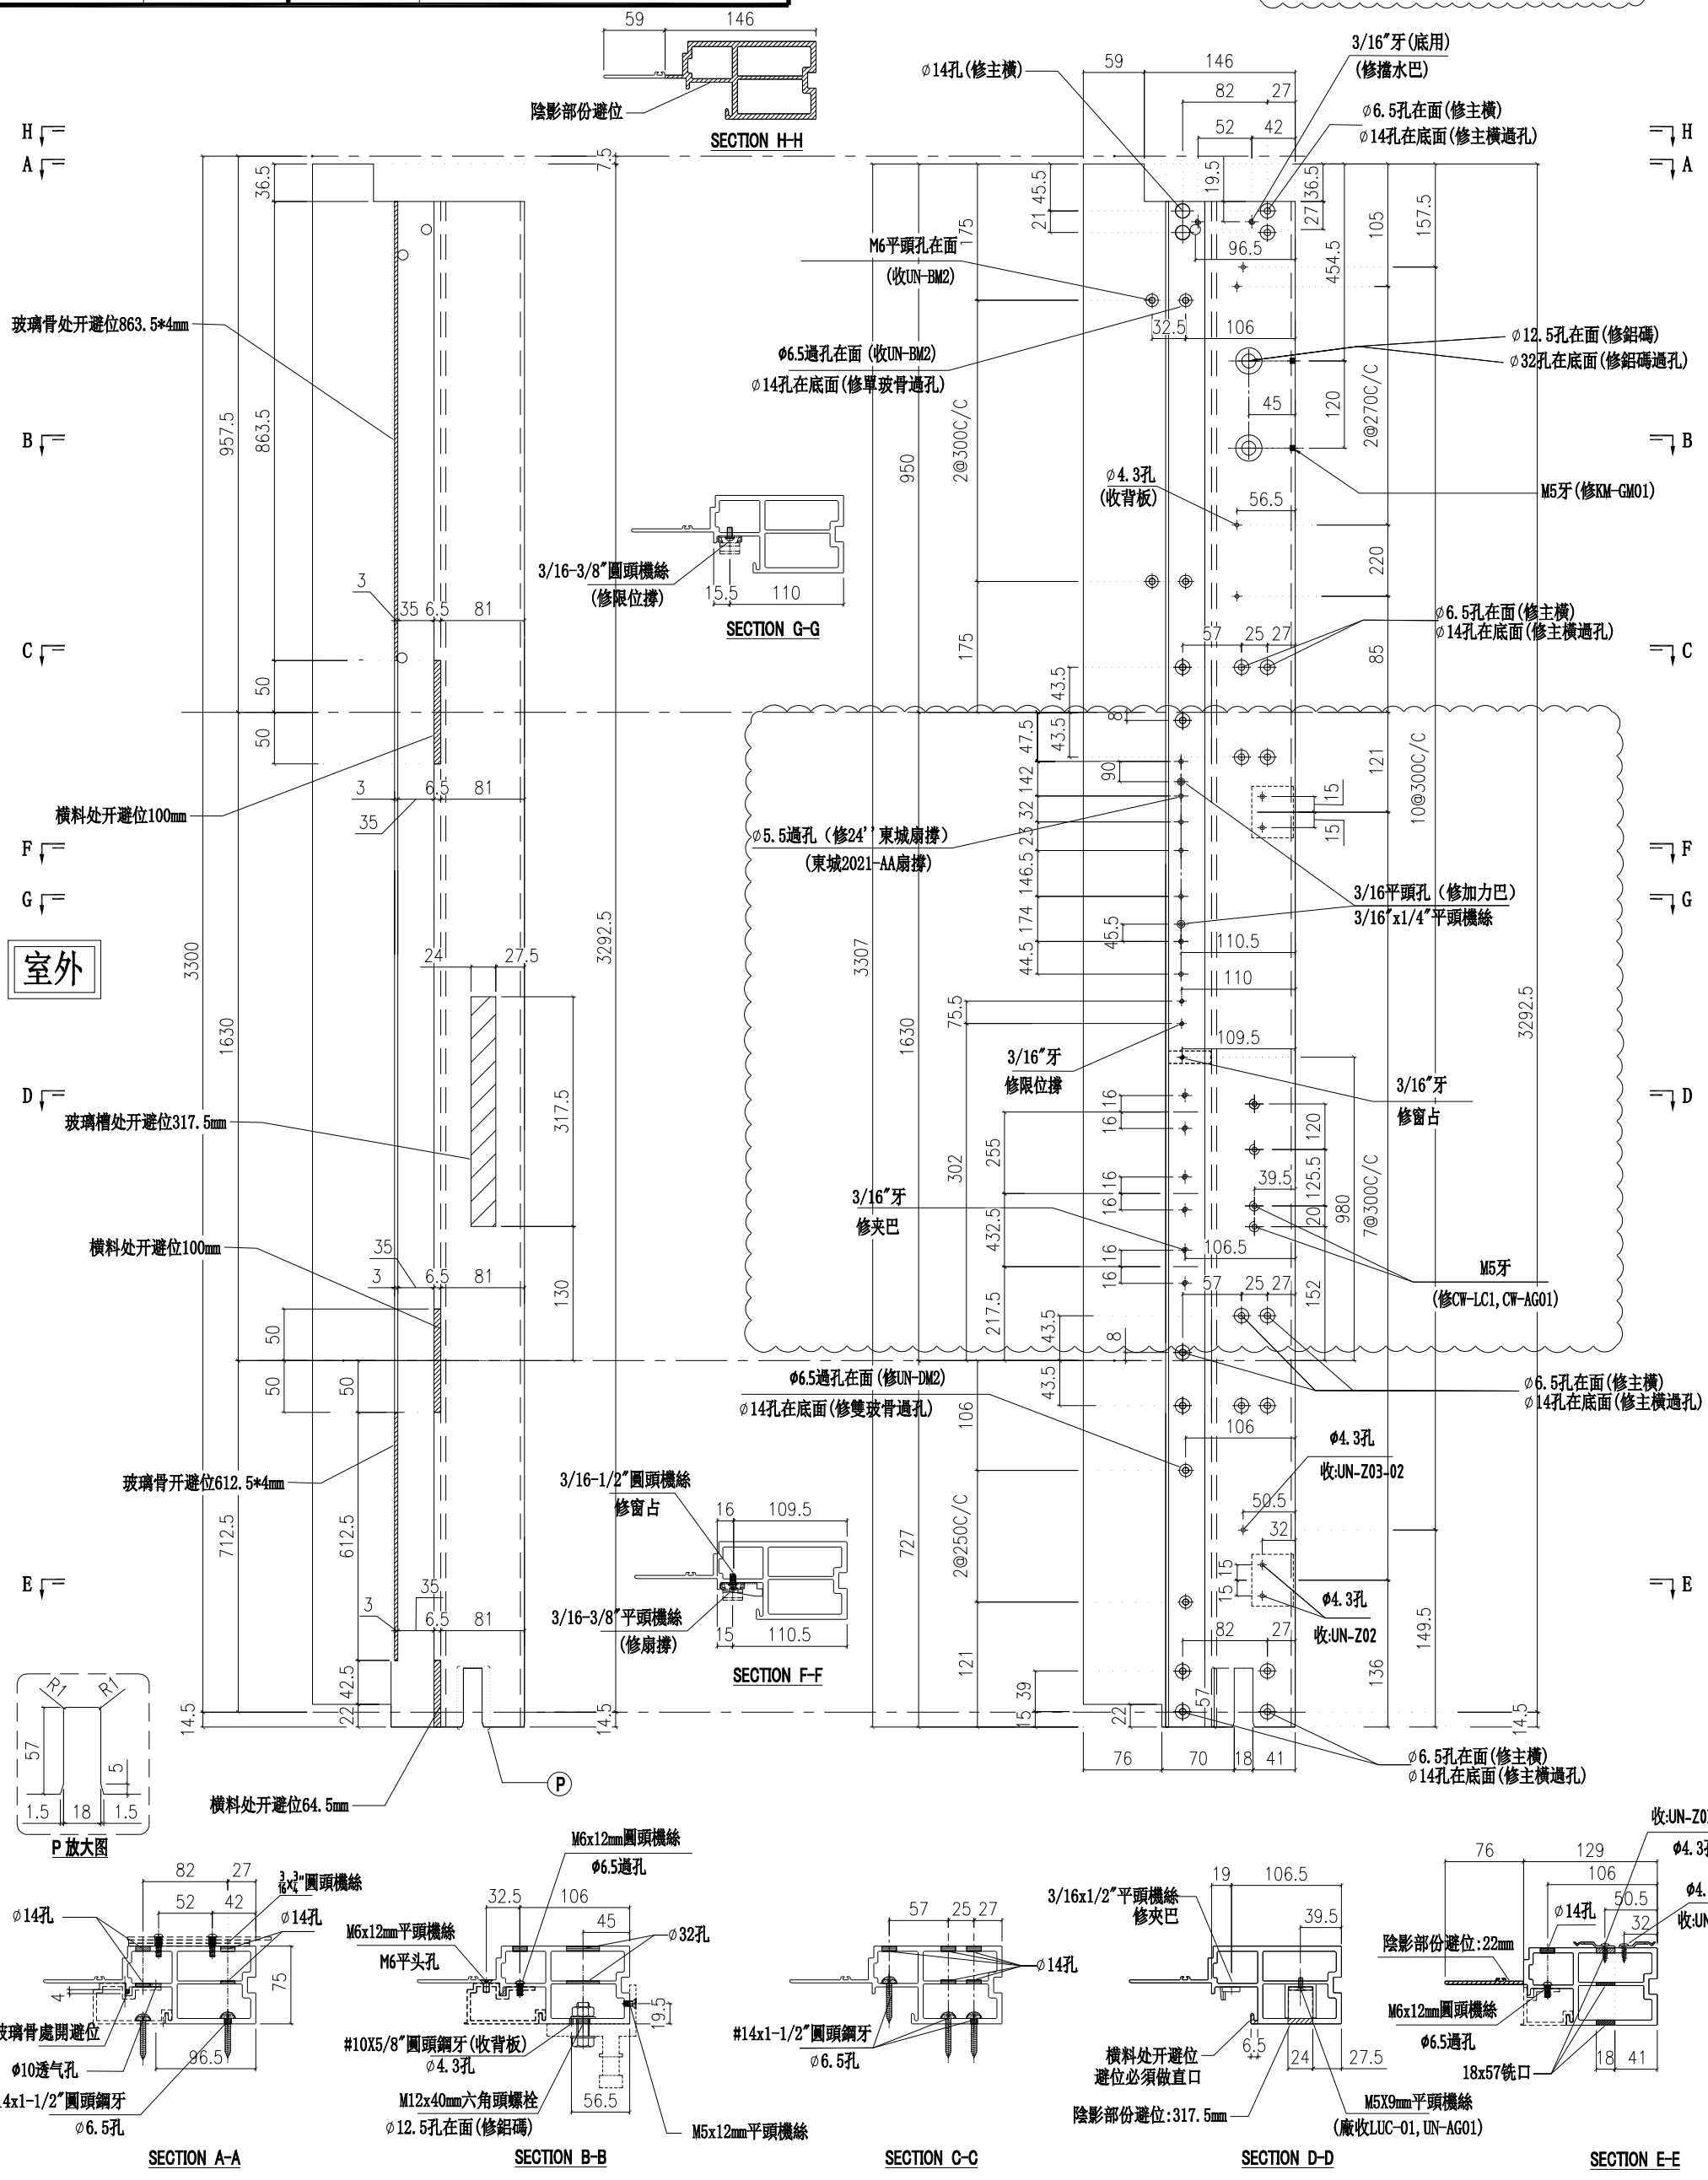

名稱	生邊企	制圖	付吉寧	2022.04.06	修改	A		
材料	X85976	復核	謝永林	2022.04.14	日期	2022.05.14		
顏色	JMQ213457(三塗)	批準	胡哥		圖號	X85976-01aL		


美特鋁質 有限公司
MIDI Aluminium Fabricator Ltd.

請用A3打印

層數	數量	總數	位置	樓層
1	1	1	CW-PTBG10b	23F
總計:		1		

工程號	J853	地盤	延坪道住宅

雲線處修改扇撐，窗占，夾巴孔位

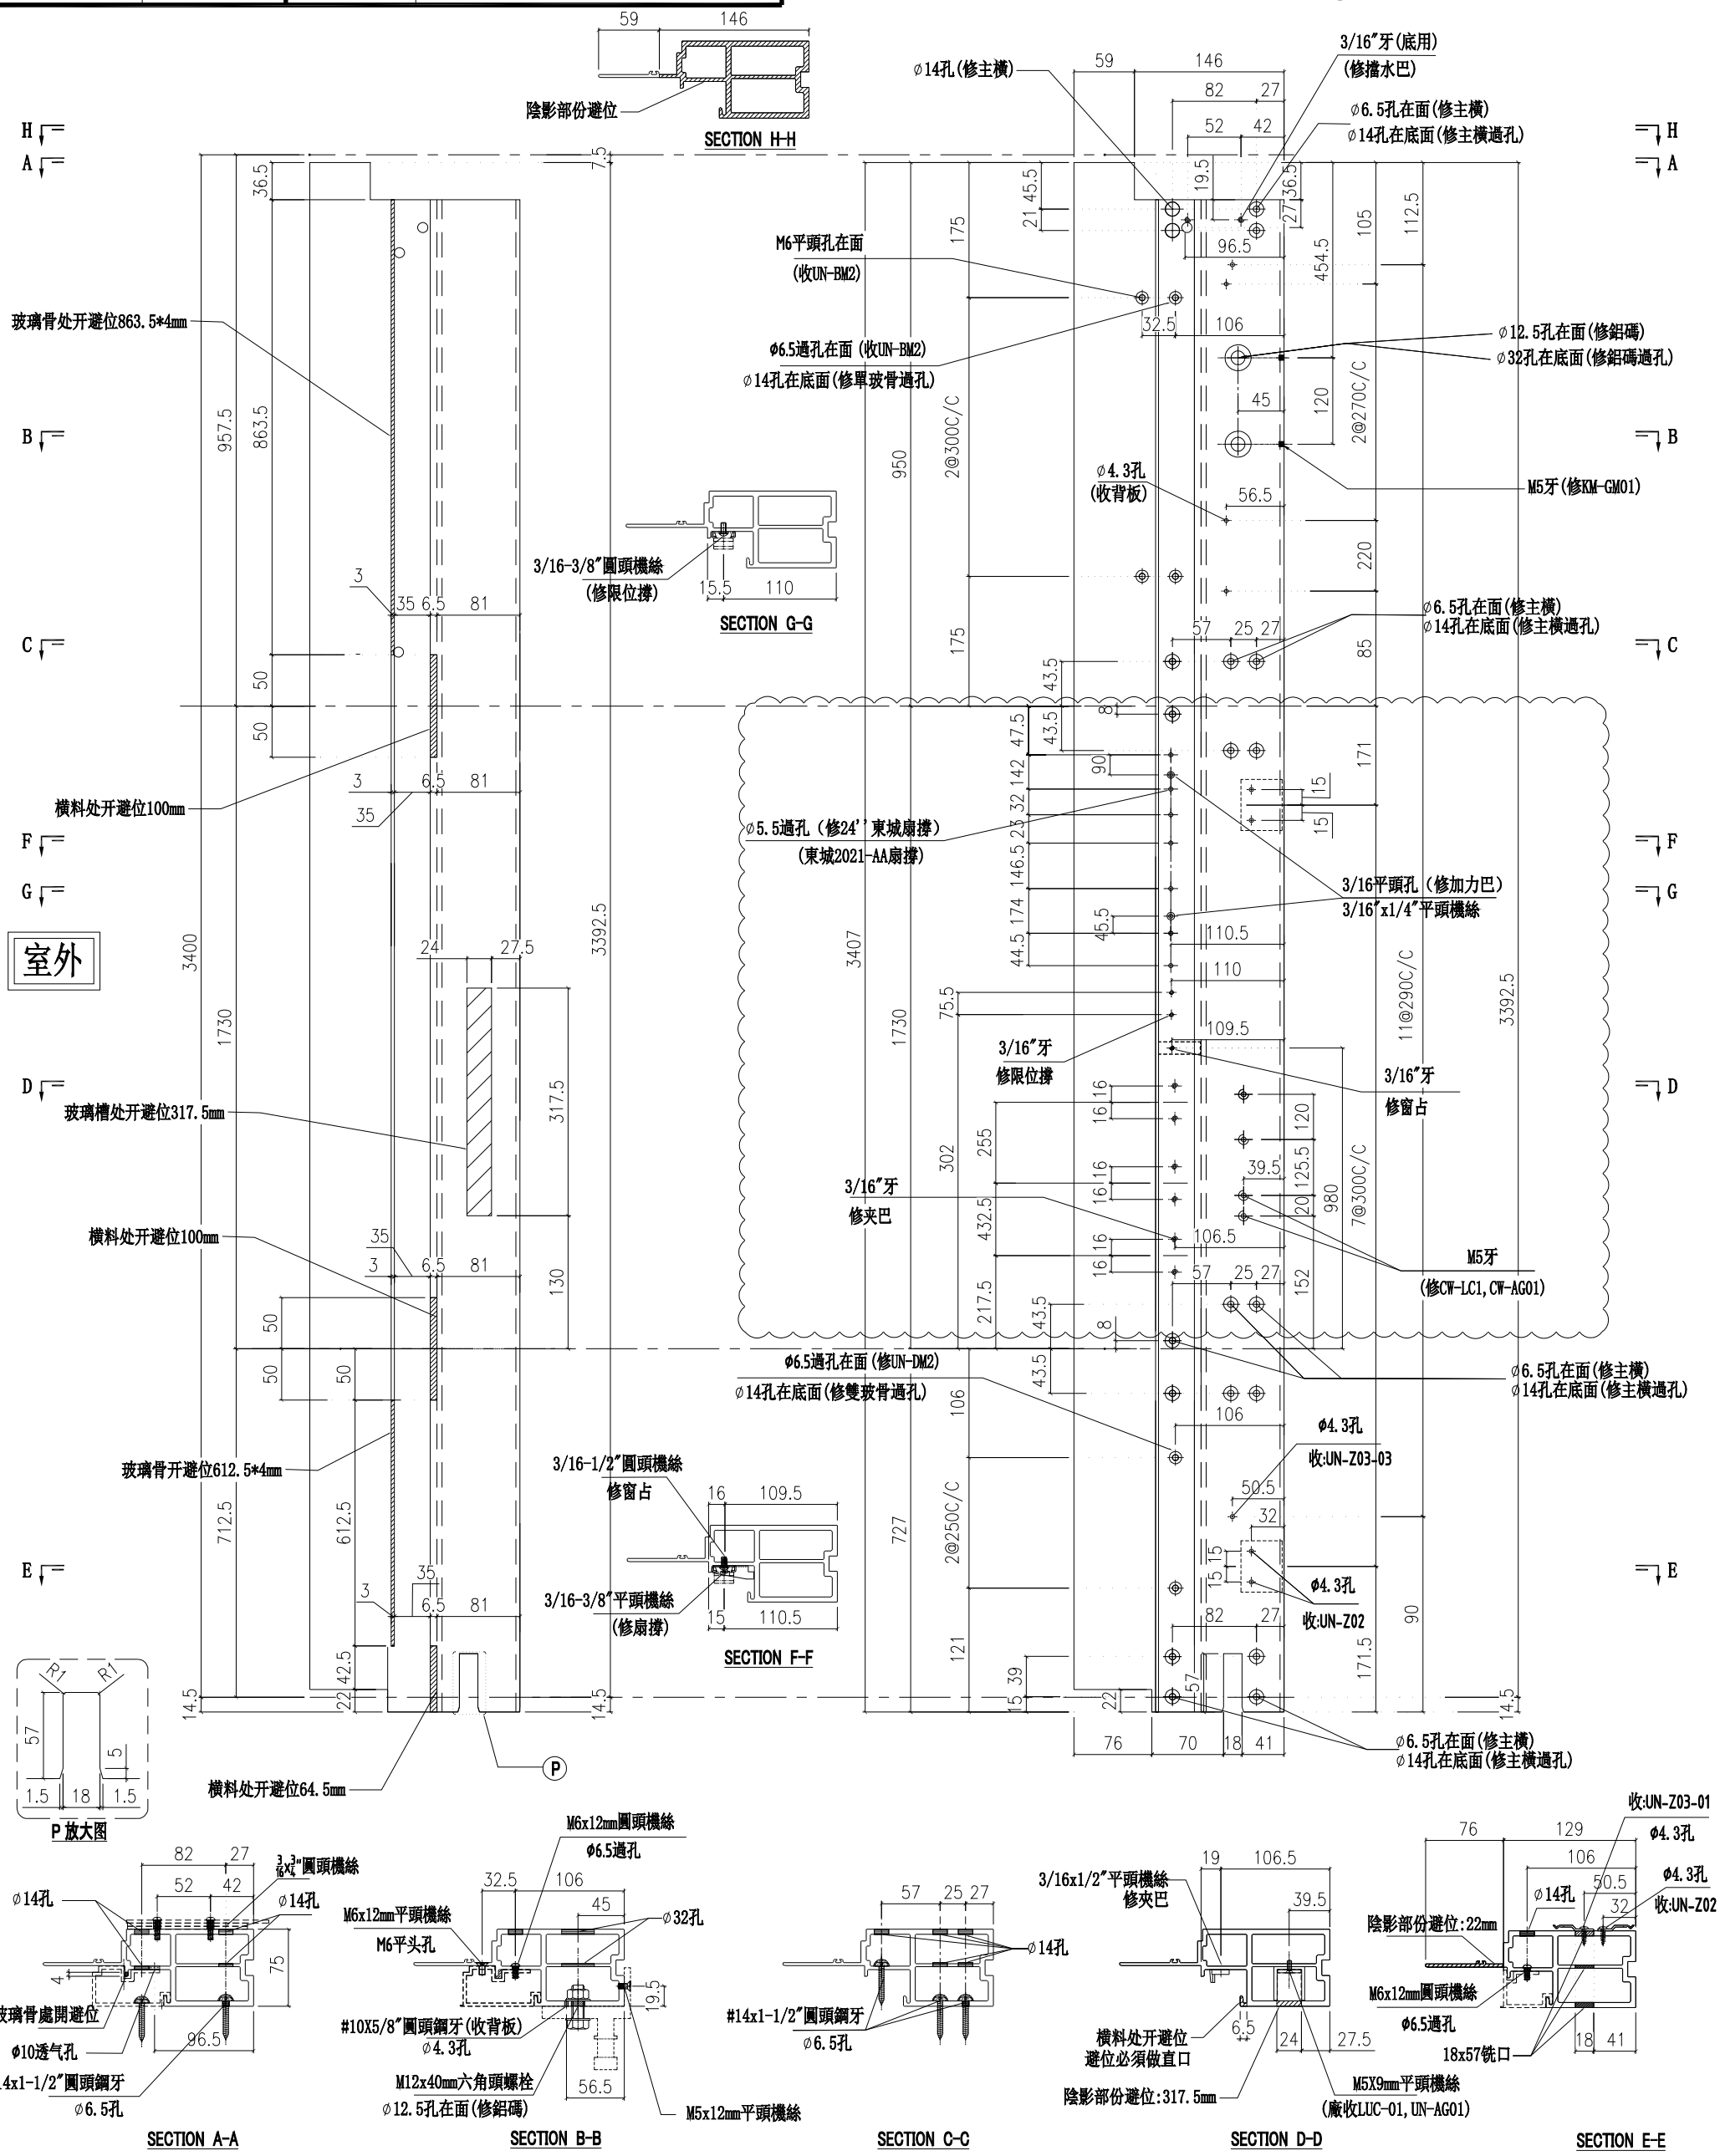

名稱	生邊企	制圖	付吉寧	2022.04.06	修改	A		
材料	X85976	復核	謝永林	2022.04.14	日期	2022.05.14		
顏色	JMQ213457(三塗)	批準	胡哥		圖號	X85976-01bL		


美特鋁質 有限公司
MIDI Aluminium Fabricator Ltd.

請用A3打印

層數	數量	總數	位置	樓層
10	1	10	CW-PTBB50	10F-15F,17F-22F
總計：		10		

工程號	J853	地盤	延坪道住宅

雲線處修改扇撐，窗占，夾巴孔位

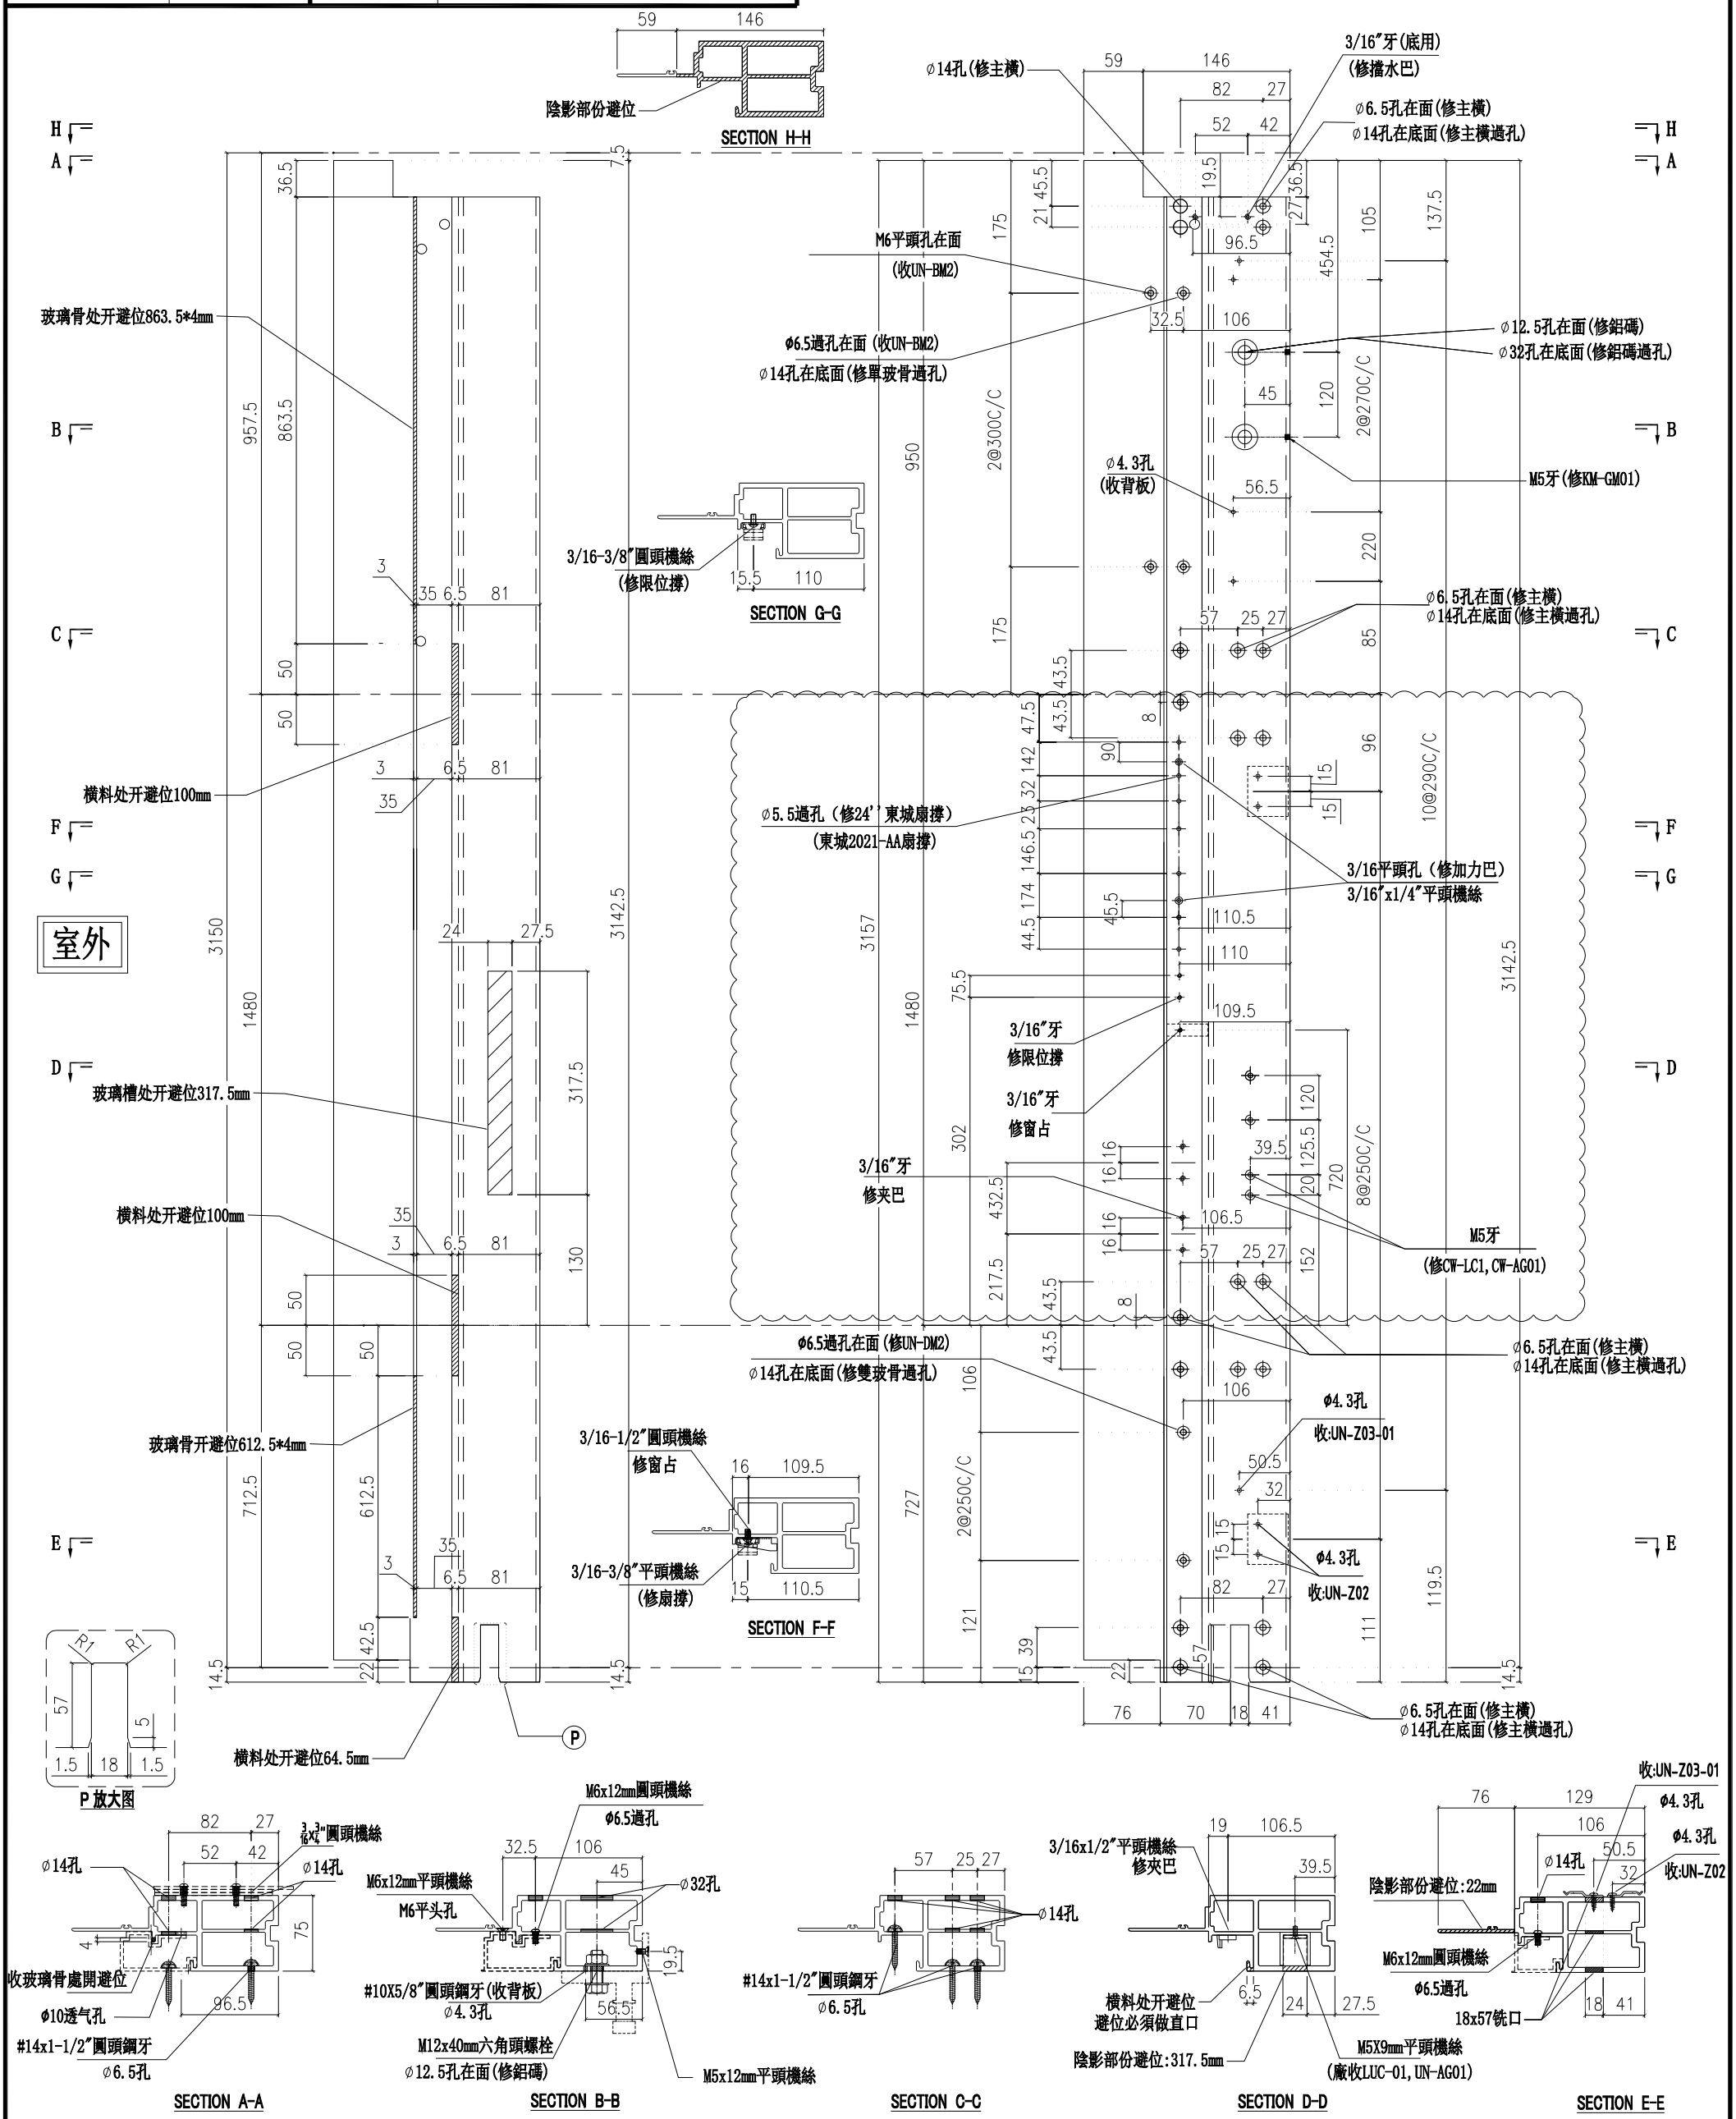

名稱	生邊企	制圖	付吉寧	2022.04.06	修改	A		
材料	X85976	復核	謝永林	2022.04.14	日期	2022.05.14		
顏色	JMQ213457(三塗)	批準	胡哥		圖號	X85976-01LZ		


美特鋁質 有限公司
MIDI Aluminium Fabricator Ltd.

請用A3打印

層數	數量	總數	位置	樓層
2	1	2	CW-PTBB50a	16F,25F
總計：		2		

雲線處修改扇撐，窗占，夾巴孔位

工程號	J853	地盤	延坪道住宅

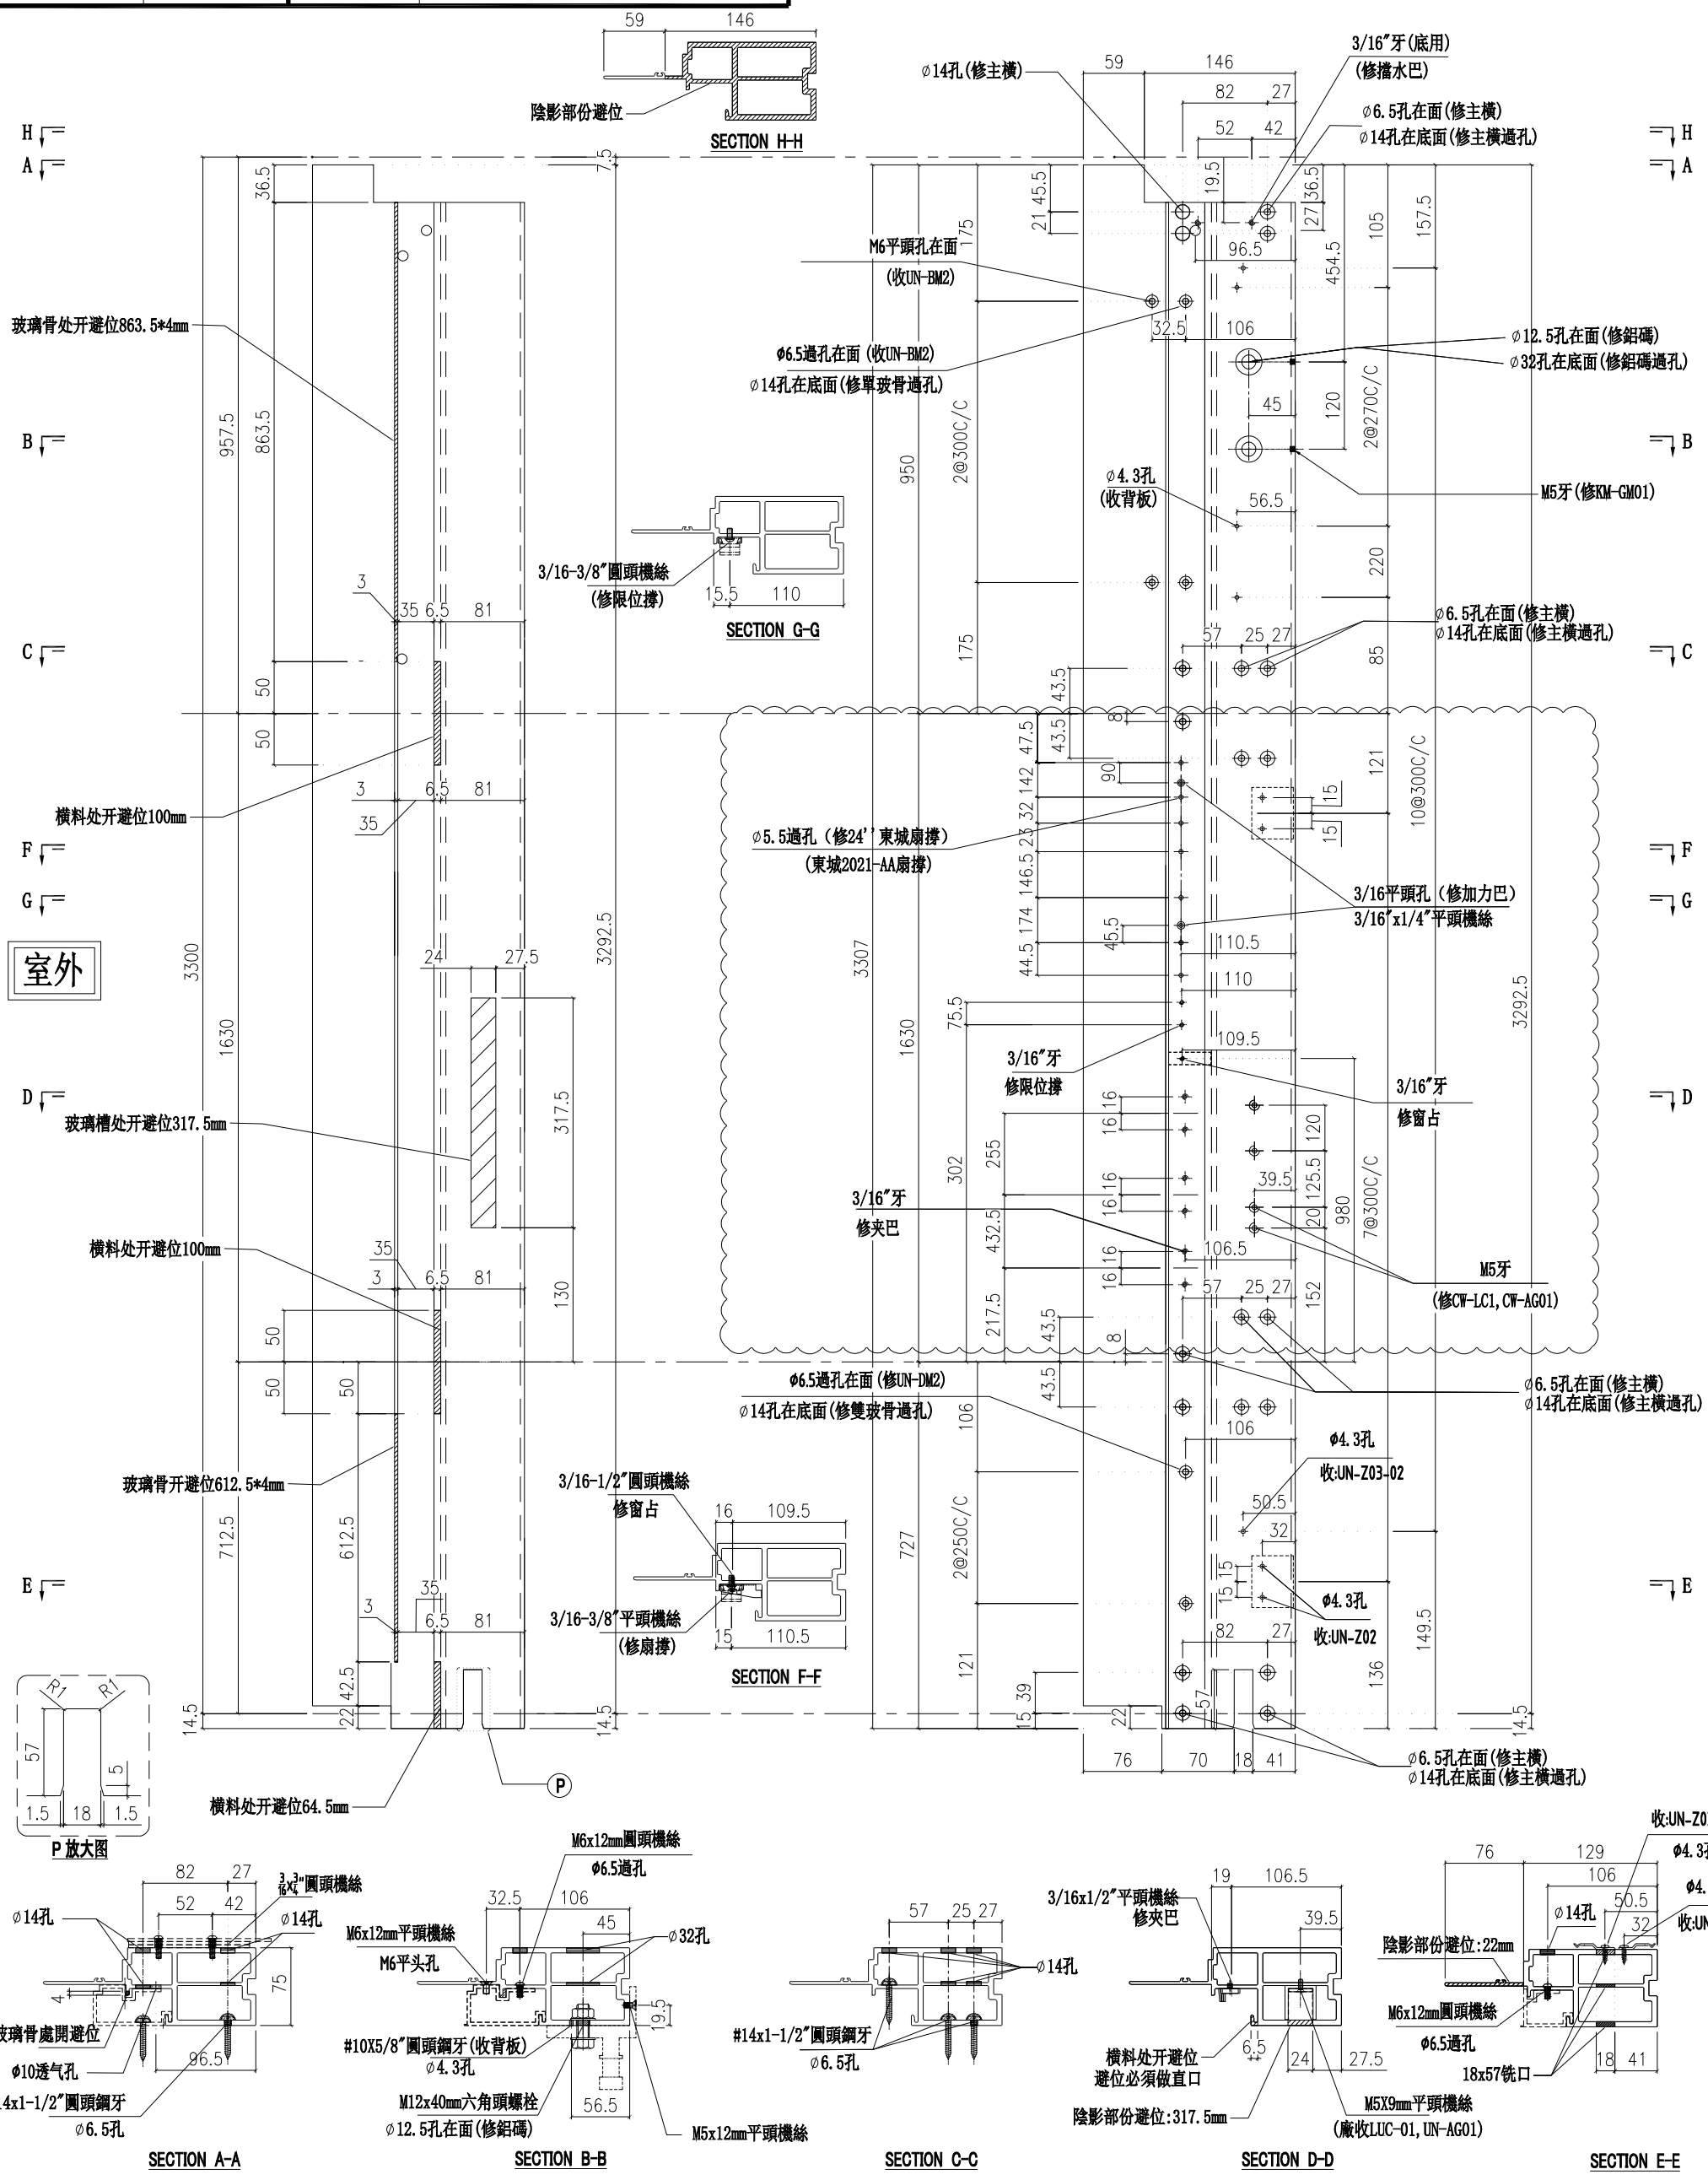


名稱	生邊企	制圖	付吉寧	2022.04.06	修改	A		
材料	X85976	復核	謝永林	2022.04.14	日期	2022.05.14		
顏色	JMQ213457(三塗)	批準	胡哥		圖號	X85976-01aLZ		

美特鋁質 有限公司
MIDI Aluminium Fabricator Ltd.

請用A3打印

層數	數量	總數	位置	樓層
1	1	1	CW-PTBB50b	23F
總計:		1		

工程號	J853	地盤	延坪道住宅

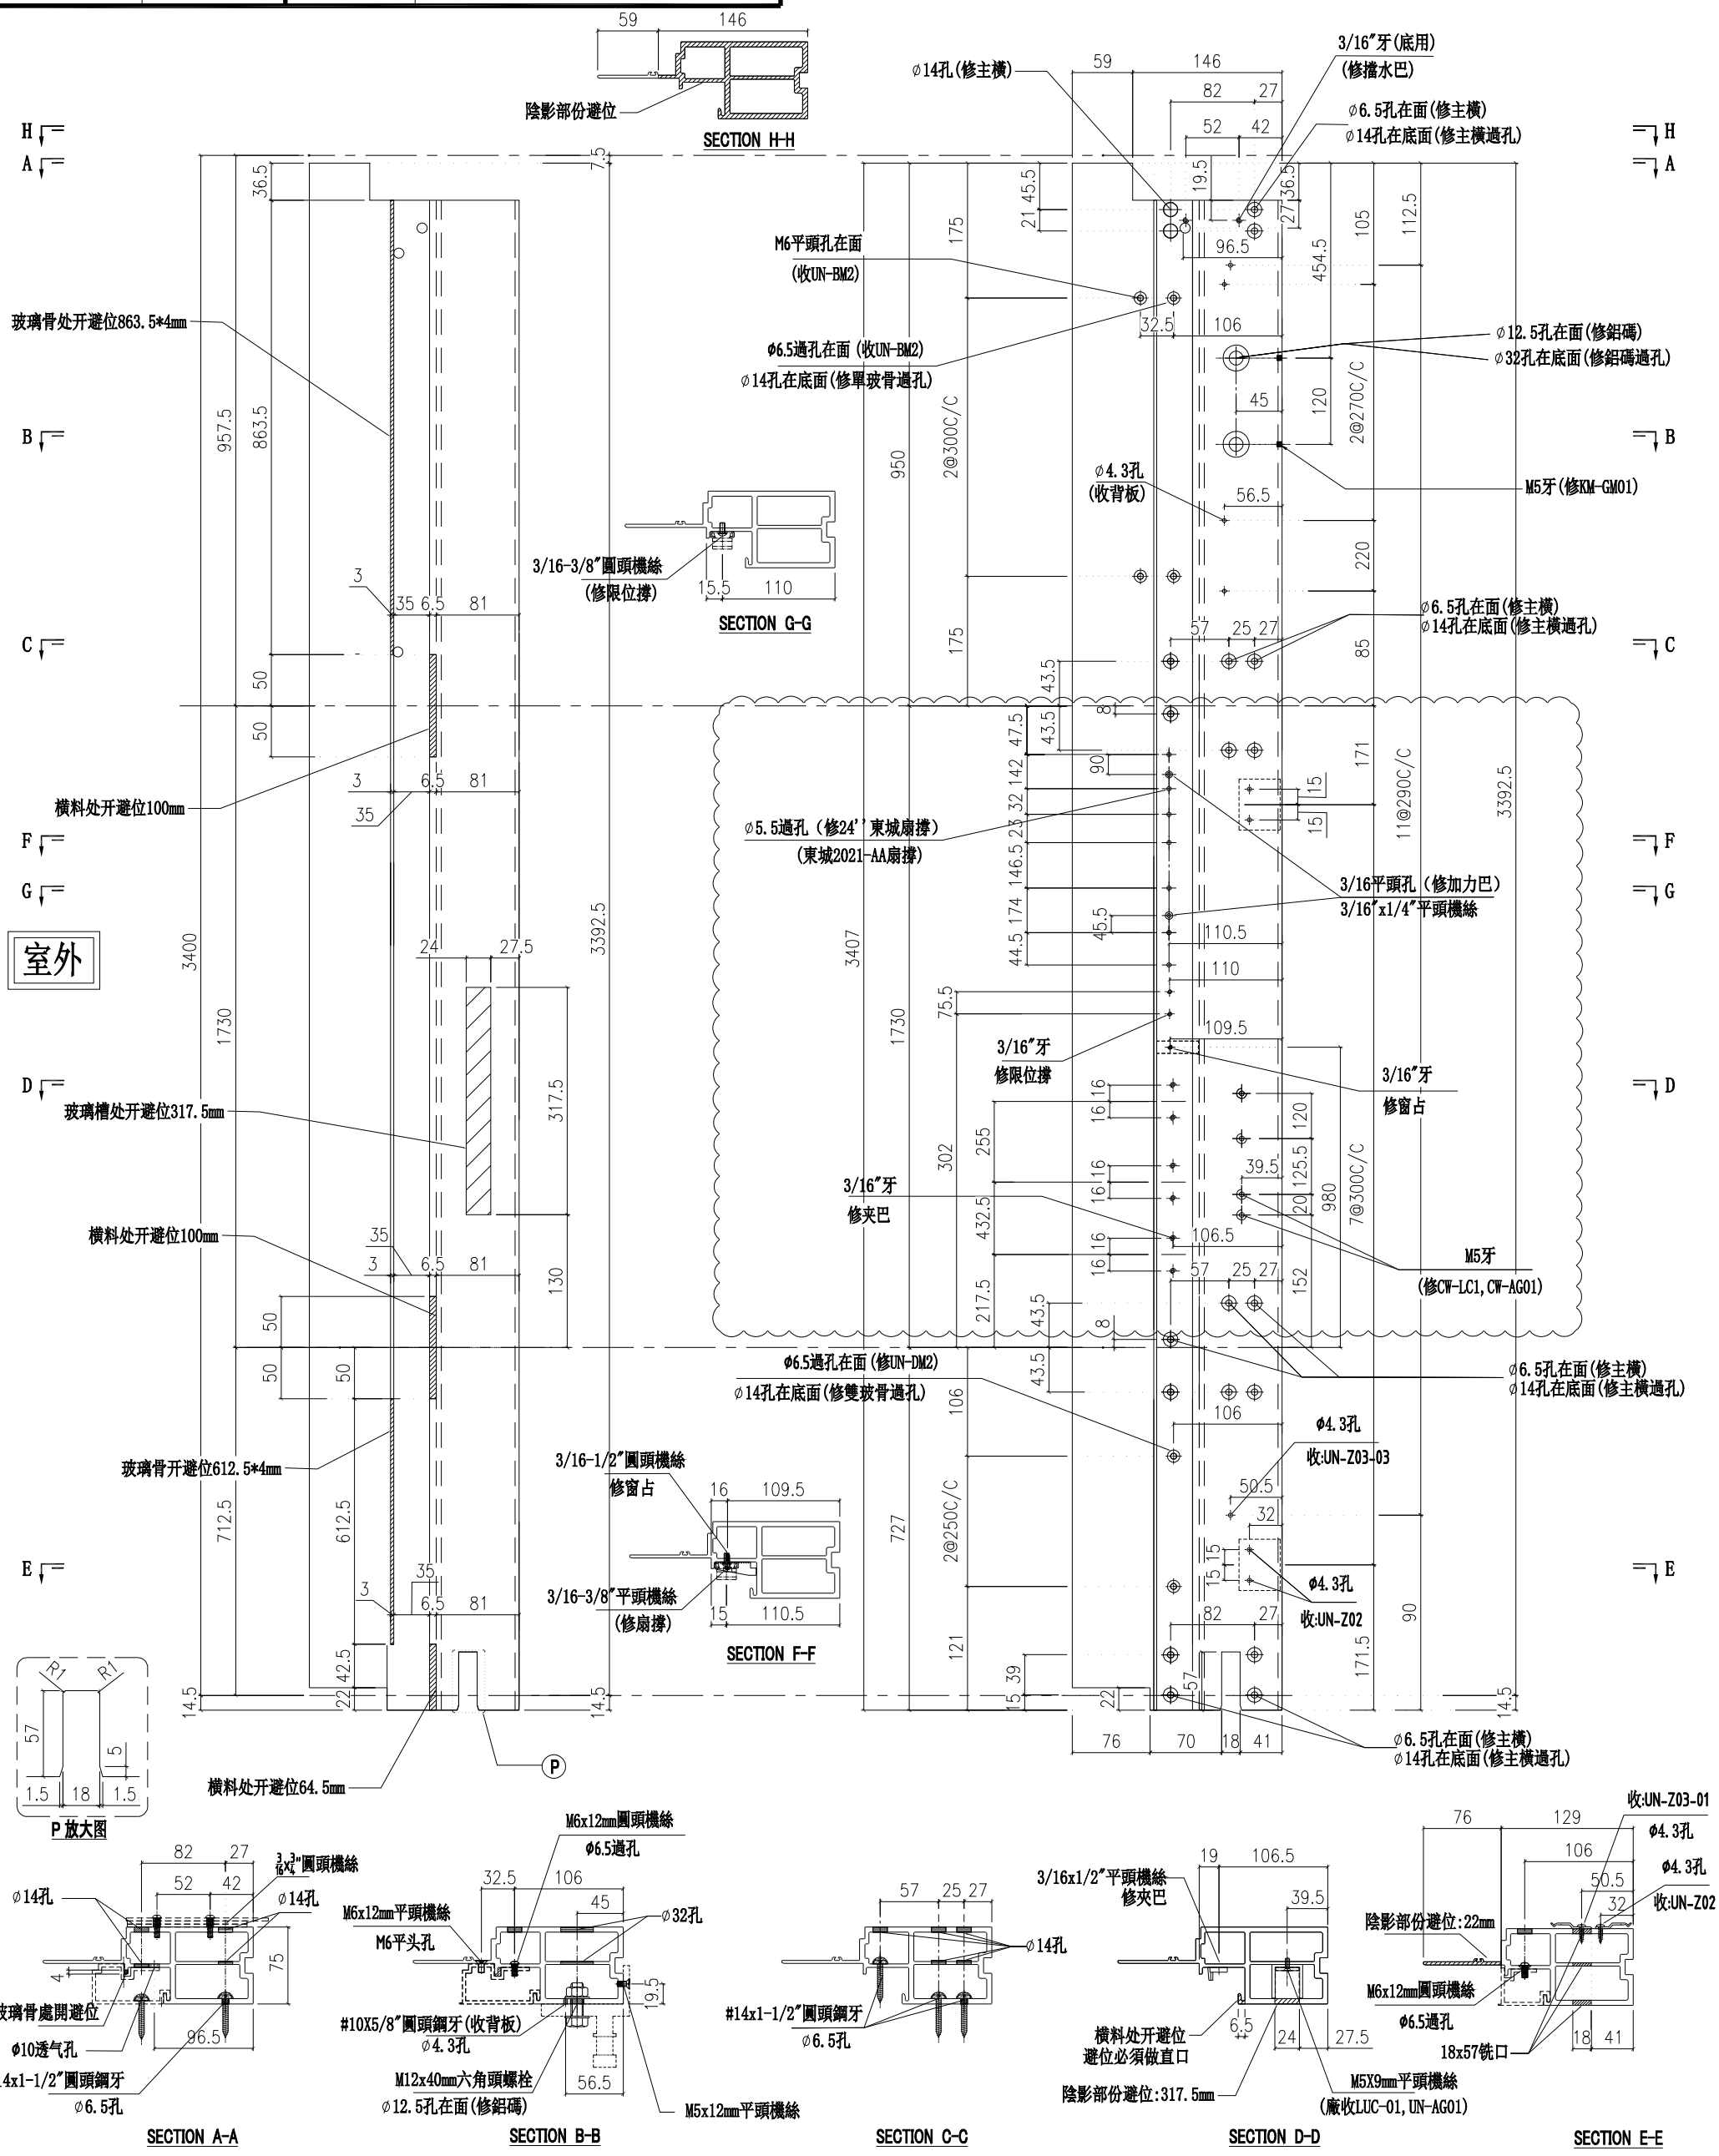

名稱	生邊企	制圖	付吉寧	2022.04.06	修改	A		
材料	X85976	復核	謝永林	2022.04.14	日期	2022.05.14		
顏色	JMQ213457(三塗)	批準	胡哥		圖號	X85976-01bLZ		


美特鋁質 有限公司
MIDI Aluminium Fabricator Ltd.

請用A3打印

層數	數量	總數	位置	樓層
10	1	10	CW-PTBB50X	10F-15F,17F-22F

工程號	J853	地盤	延坪道住宅

雲線處修改扇撐，窗占，夾巴孔位

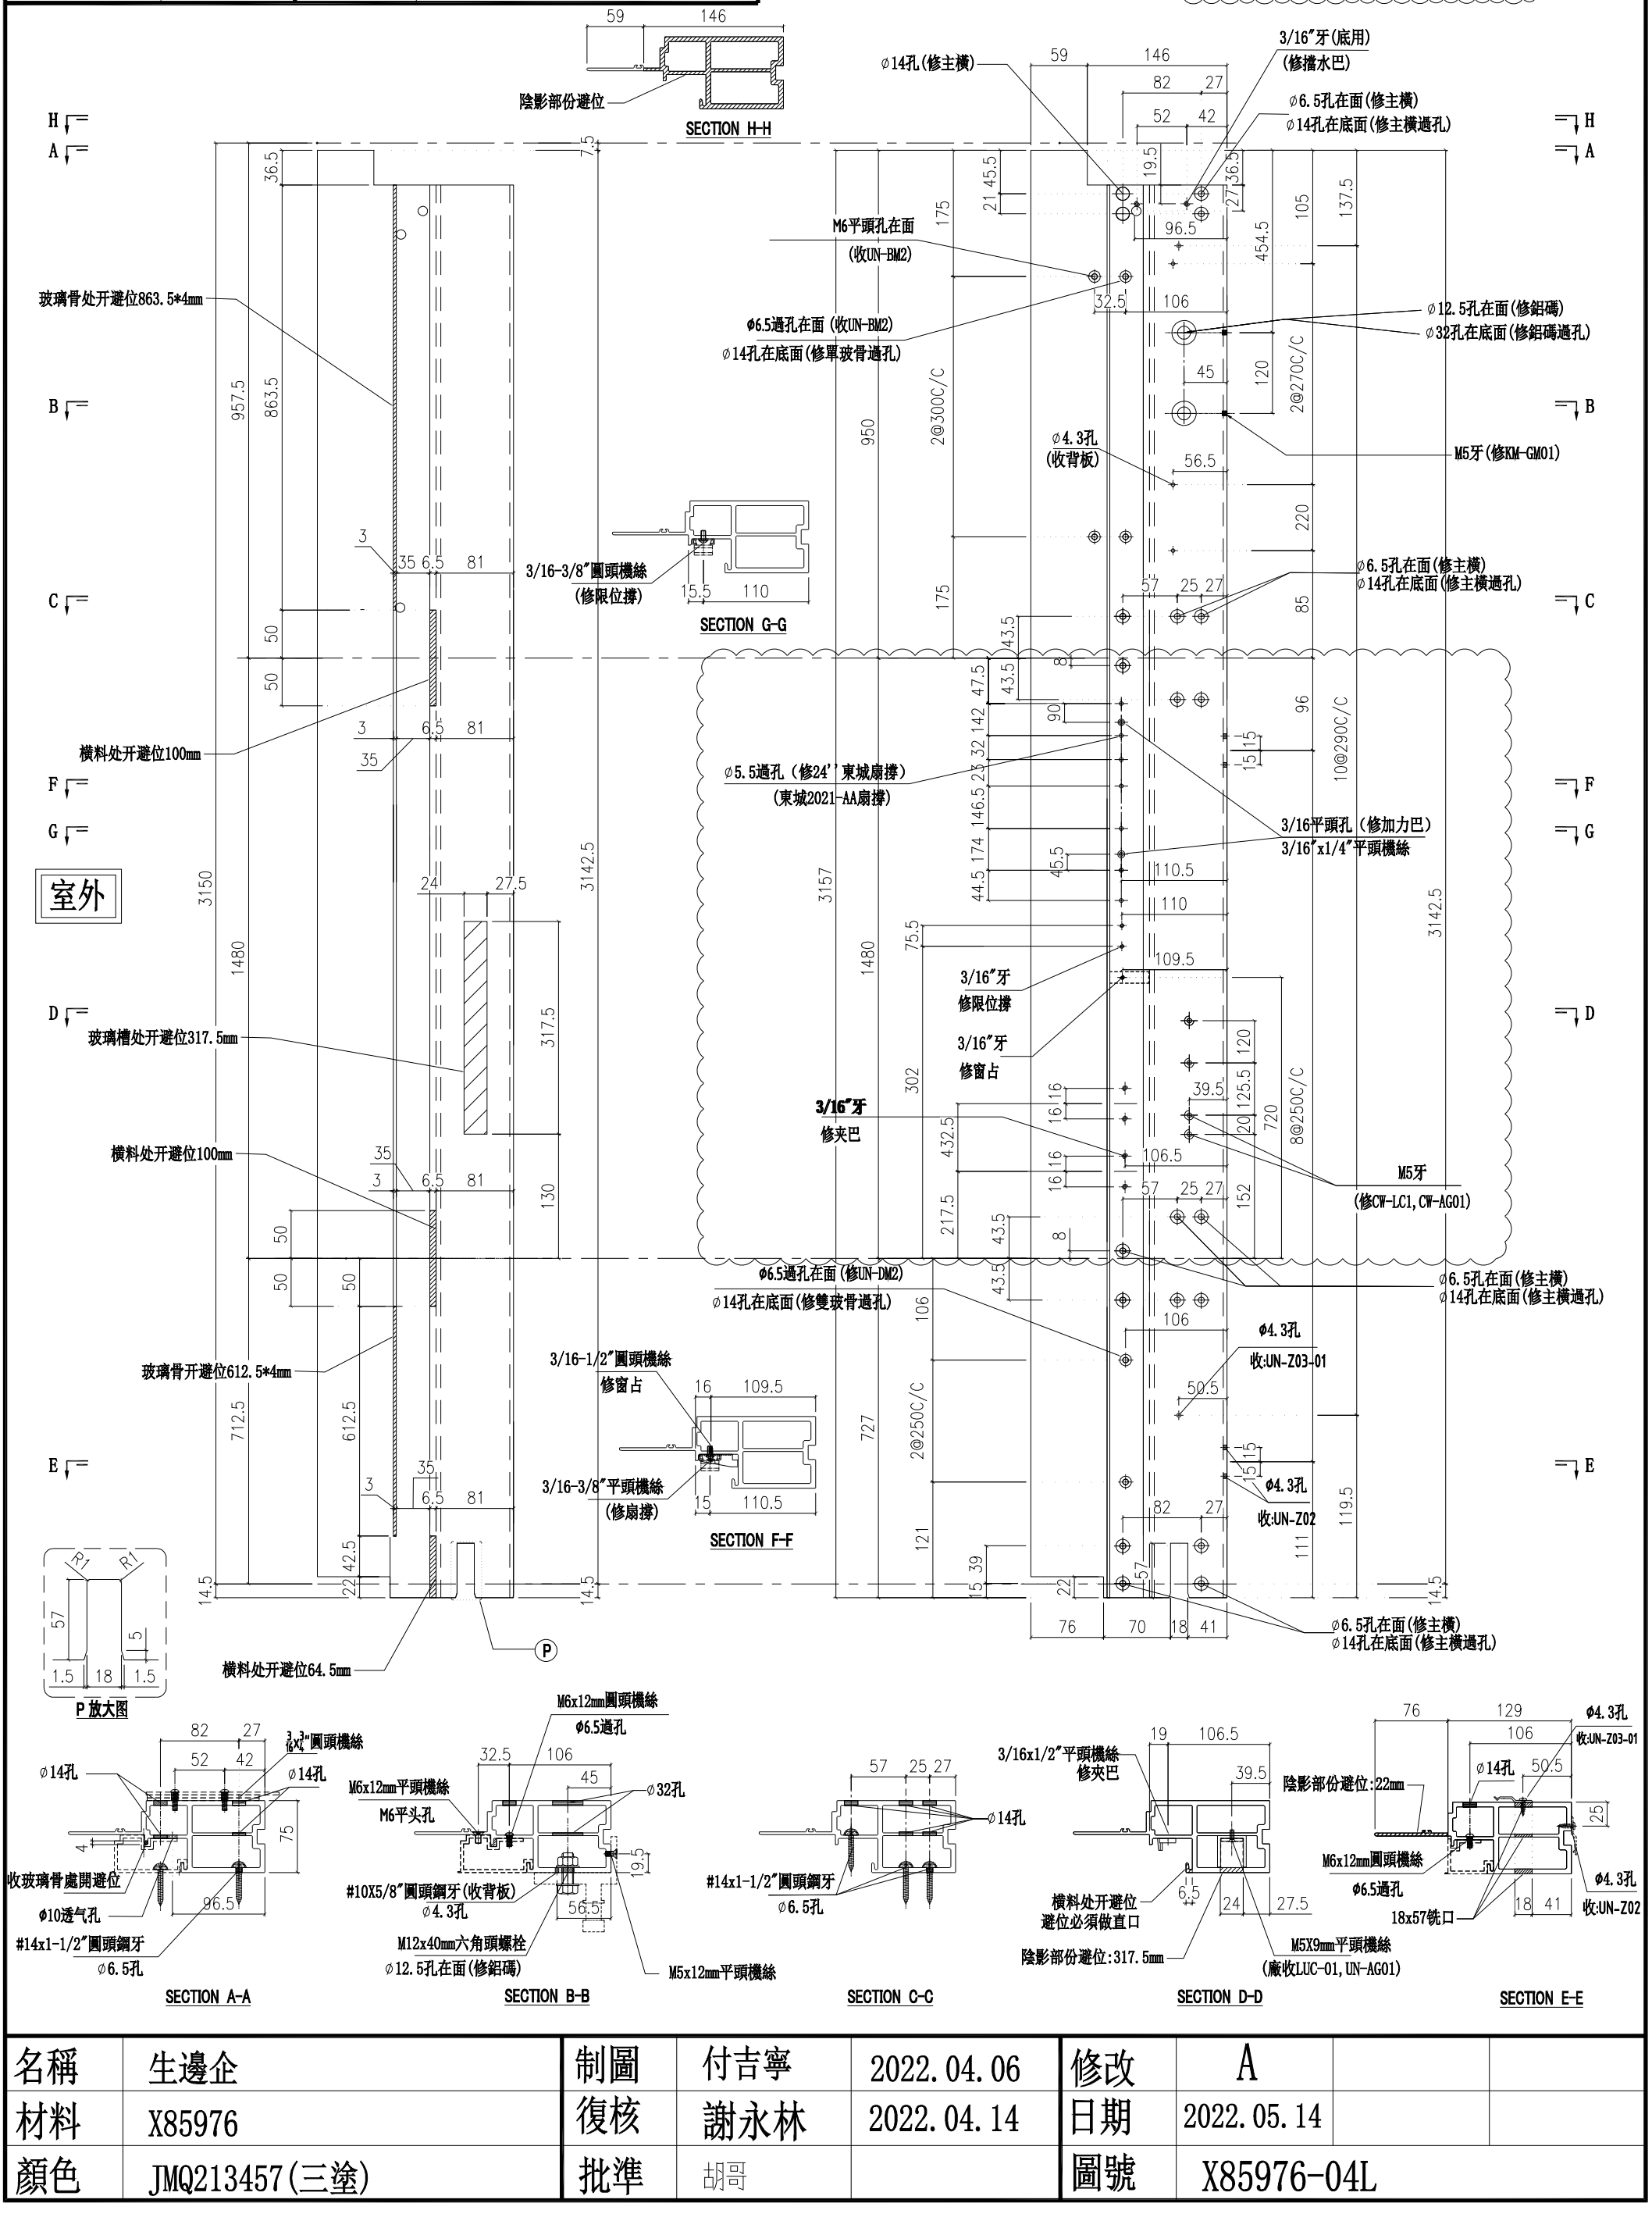

名稱	生邊企	制圖	付吉寧	2022.04.06	修改	A		
材料	X85976	復核	謝永林	2022.04.14	日期	2022.05.14		
顏色	JMQ213457(三塗)	批準	胡哥		圖號	X85976-04L		


美特鋁質 有限公司
MIDI Aluminium Fabricator Ltd.

請用A3打印

樓層	數量	總數	位置	樓層
2	1	2	CW-PTBB50aX	16F,25F

工程號	J853	地盤	延坪道住宅

雲線處修改扇撐，窗占，夾巴孔位

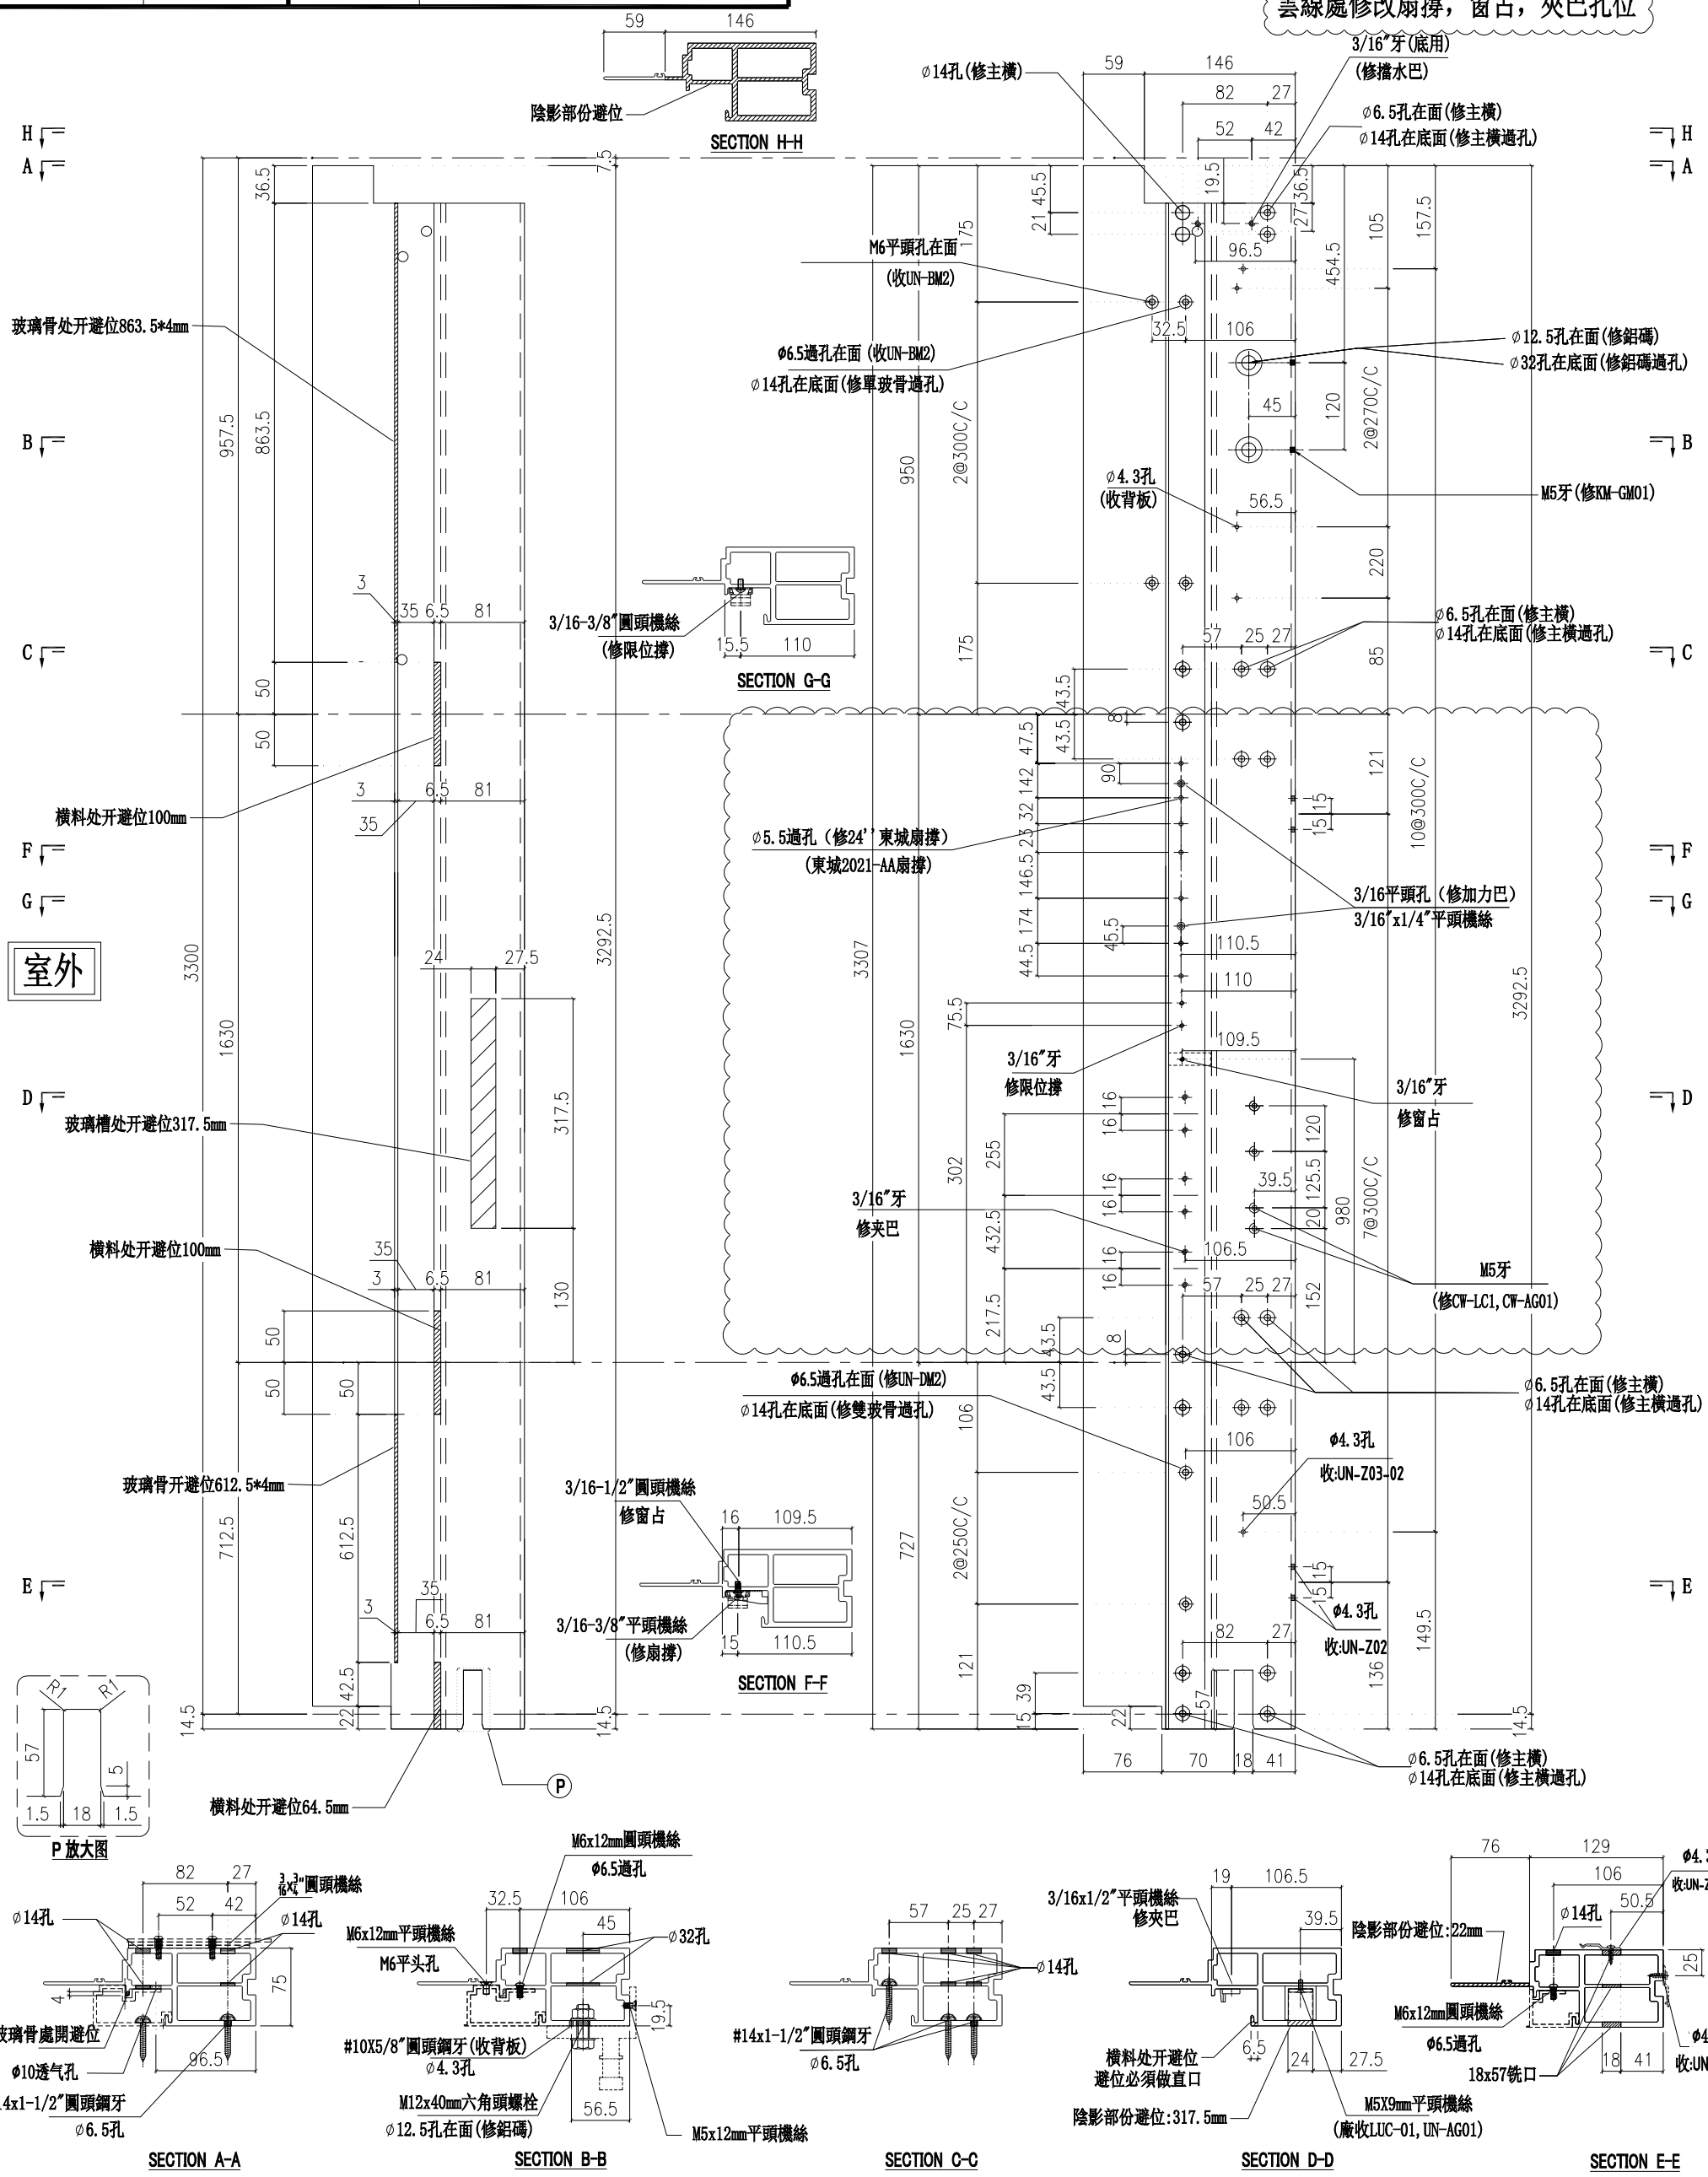

名稱	生邊企	制圖	付吉寧	2022.04.06	修改	A		
材料	X85976	復核	謝永林	2022.04.14	日期	2022.05.14		
顏色	JMQ213457(三塗)	批準	胡鳳		圖號	X85976-04aL		


美特鋁質 有限公司
MIDI Aluminium Fabricator Ltd.

請用A3打印

樓層	數量	總數	位置	樓層
1	1	1	CW-PTBB50bX	23F

工程號	J853	地盤	延坪道住宅

雲線處修改扇撐，窗占，夾巴孔位

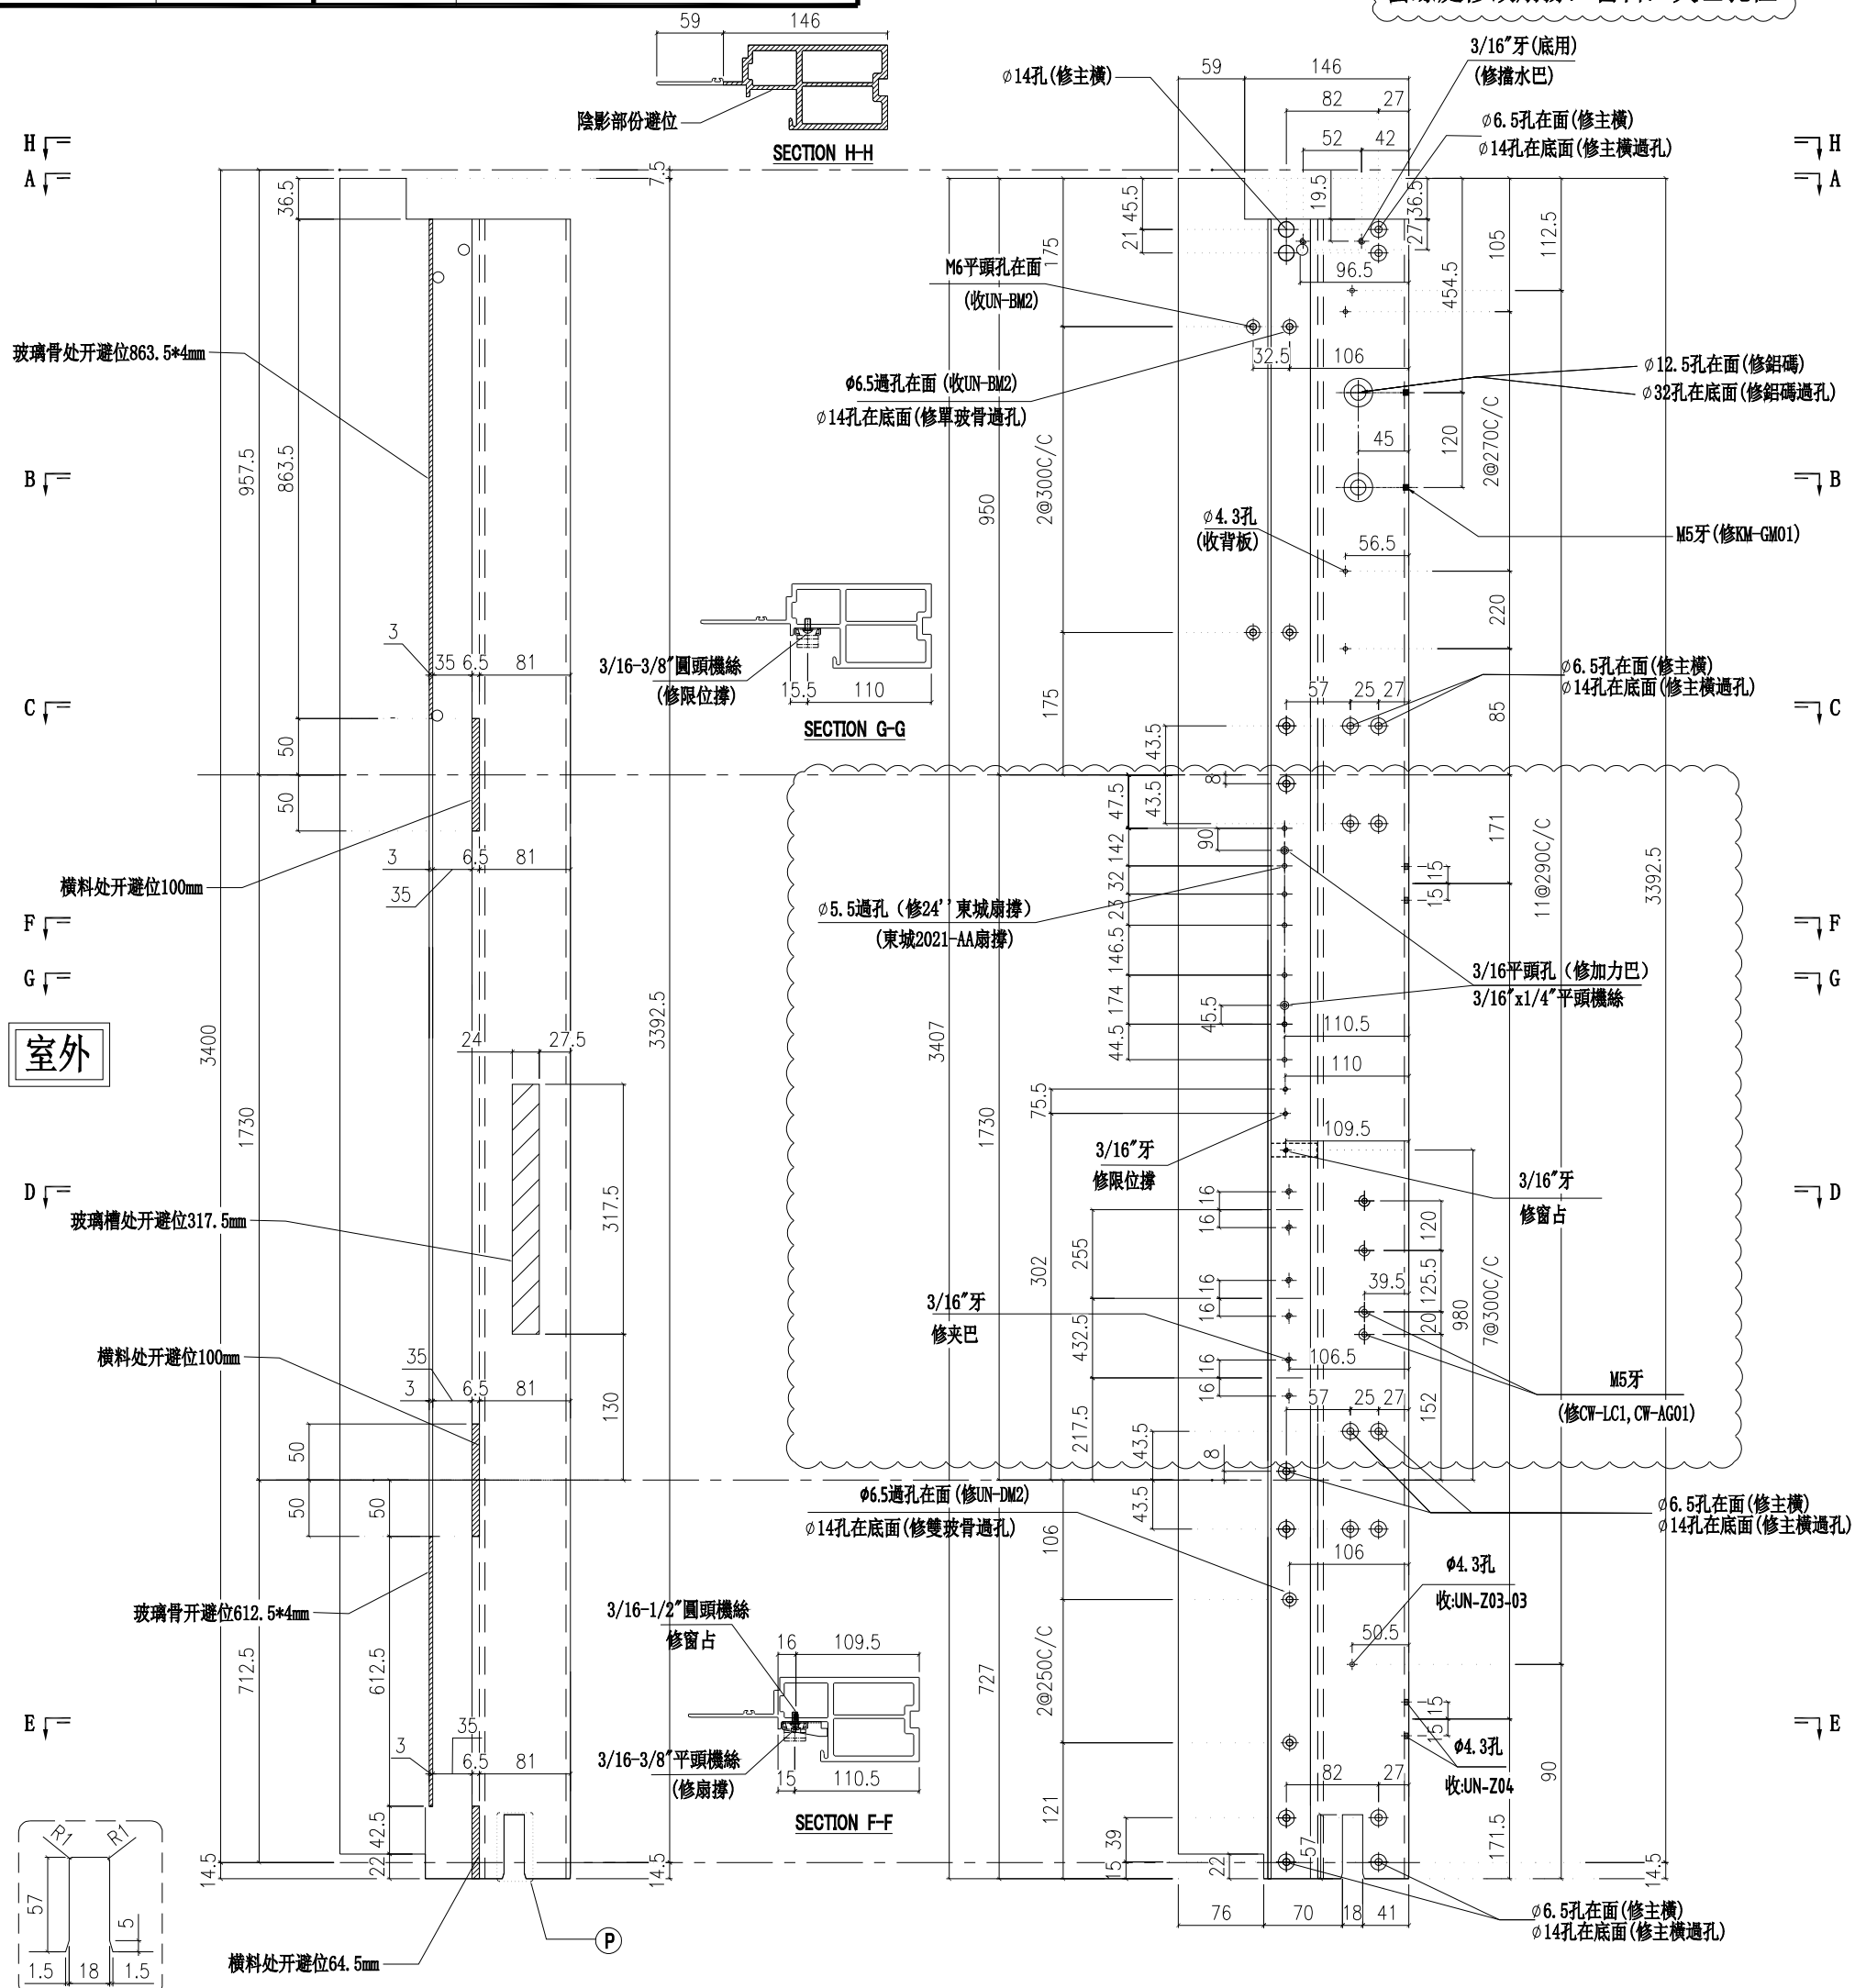


名稱	生邊企	制圖	付吉寧	2022.04.06	修改	A		
材料	X85976	復核	謝永林	2022.04.14	日期	2022.05.14		
顏色	JMQ213457(三塗)	批準	胡哥		圖號	X85976-04bL		

美特鋁質 有限公司
MIDI Aluminium Fabricator Ltd.

請用A3打印

層數	數量	總數	位置	樓層
13	1	13	CW-PLBG06	6F-15F,17F-21F
1	1	1	CW-PLBG06d	22F

工程號	J853	地盤	延坪道住宅

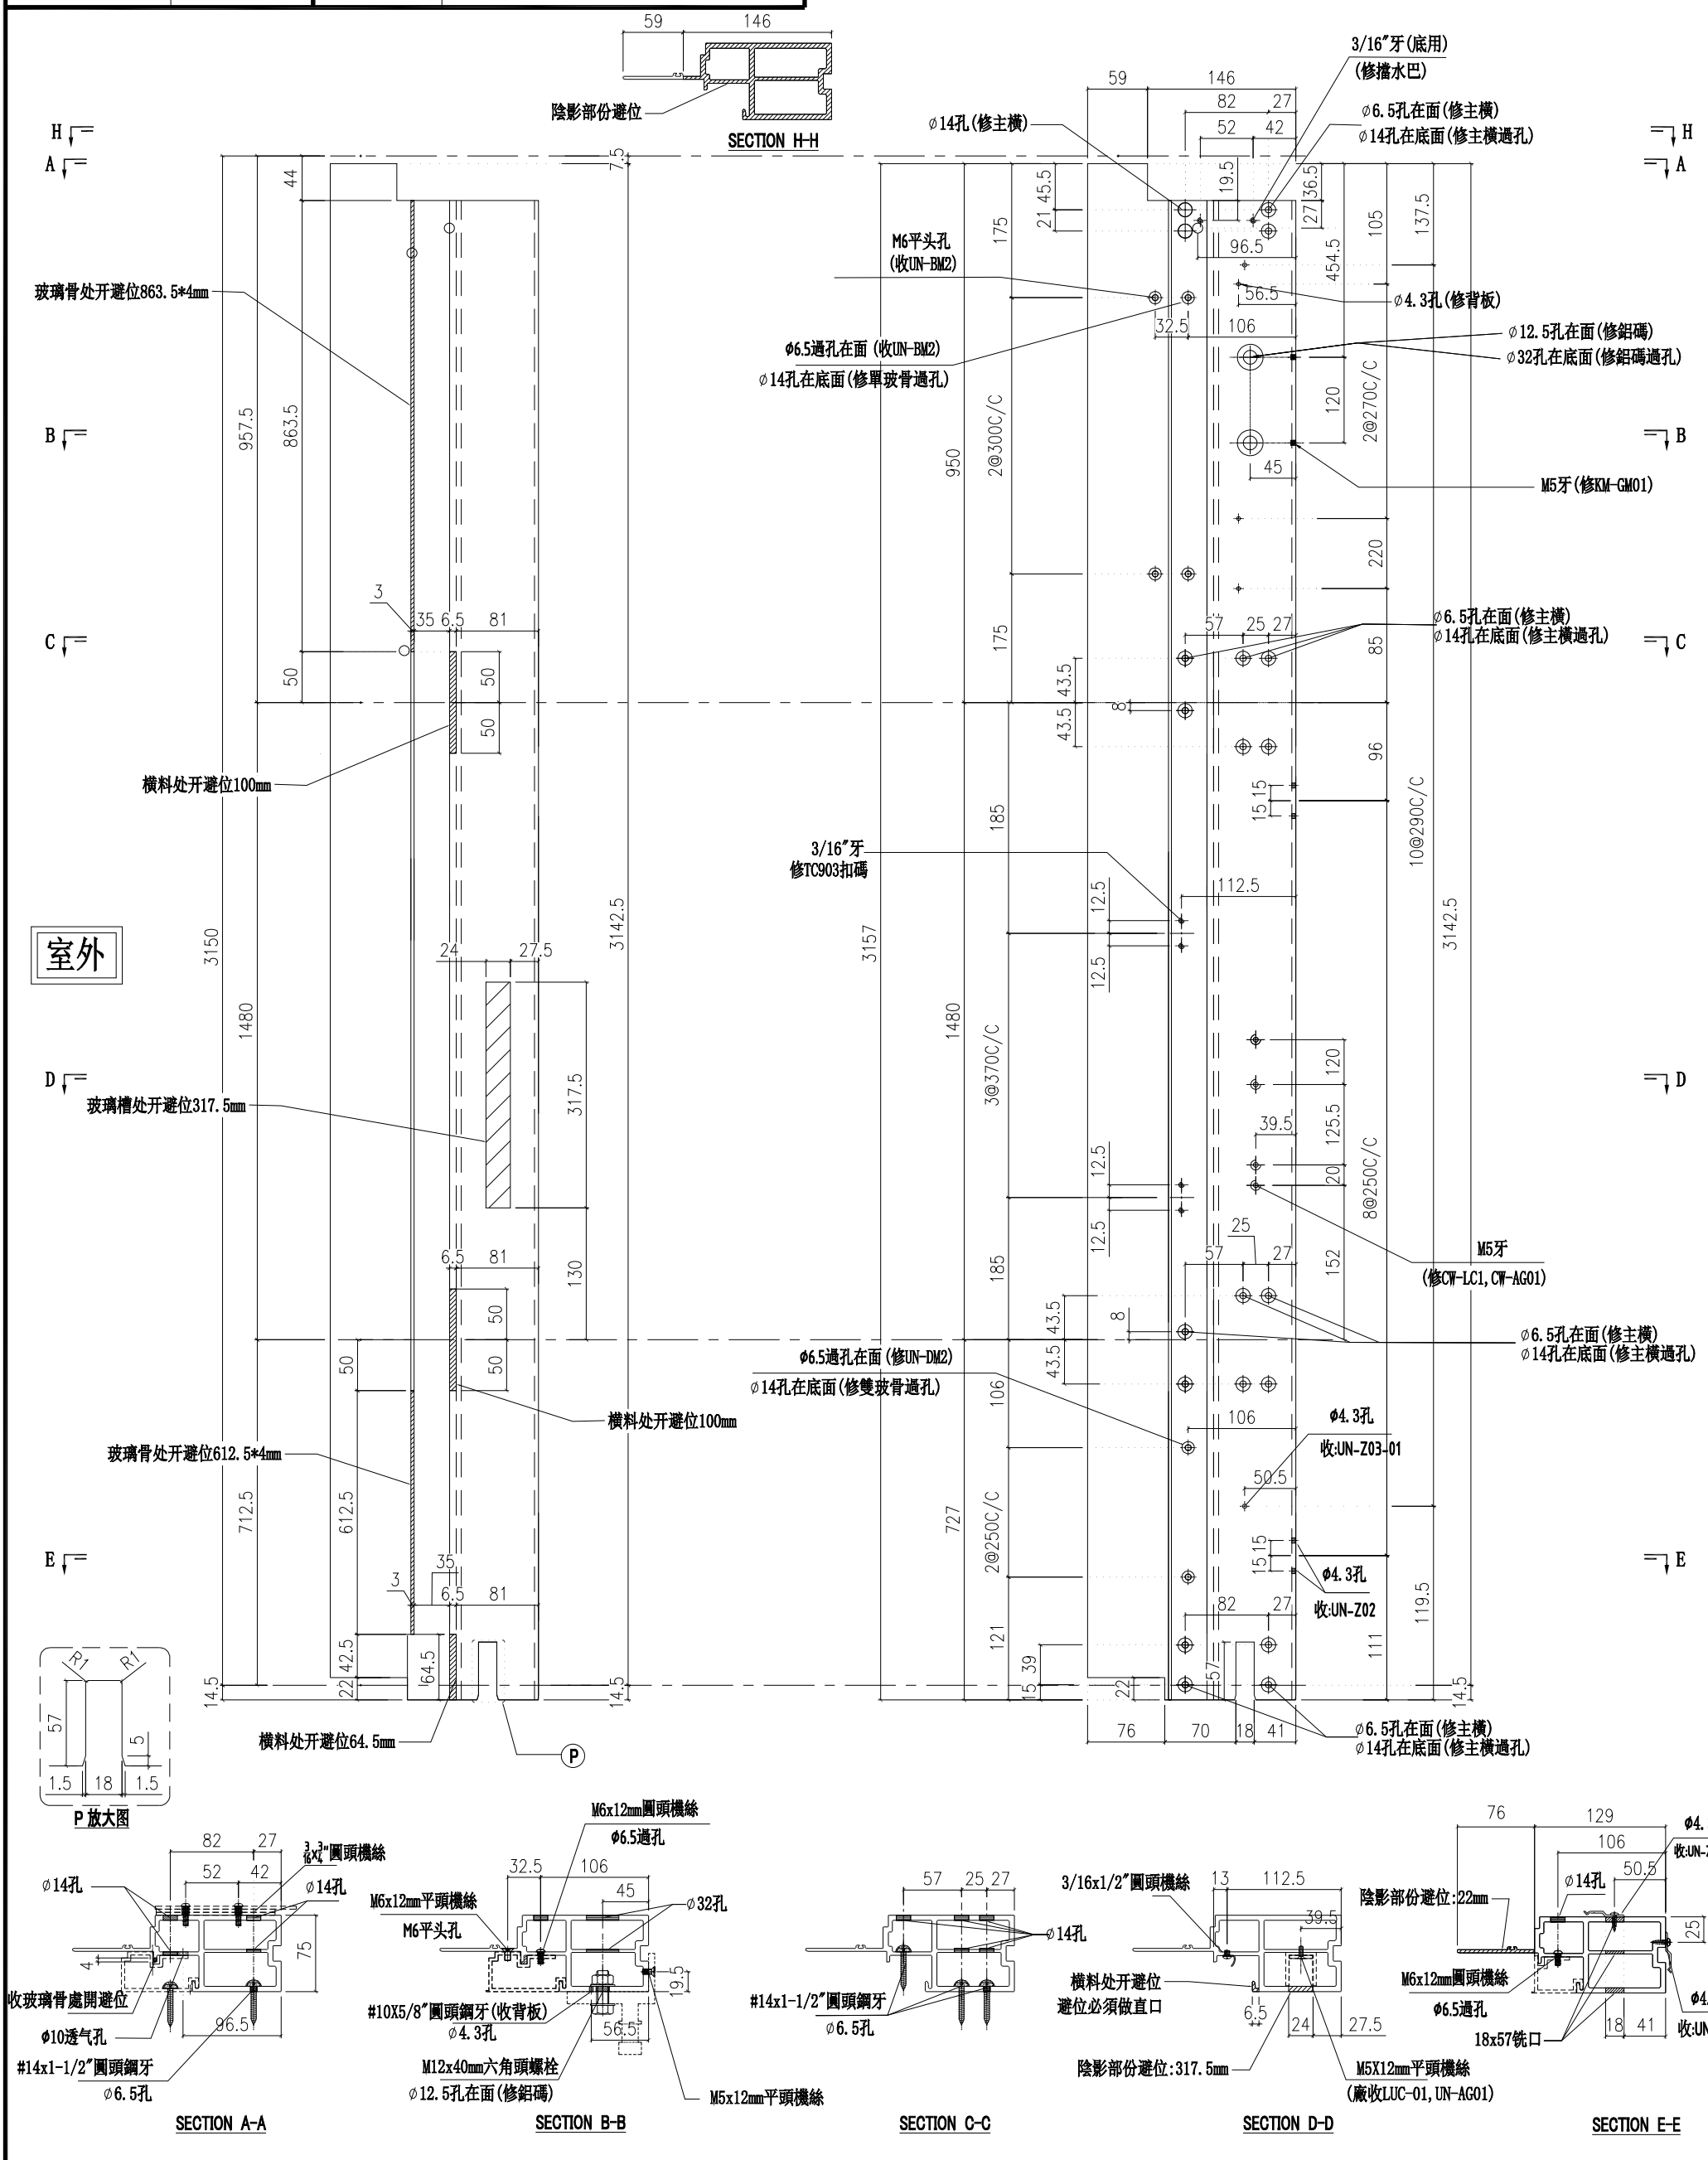

名稱	生邊企	制圖	付吉寧	2022.04.06	修改			
材料	X85976	復核	謝永林	2022.04.14	日期			
顏色	JMQ213457(三塗)	批準	胡鸣		圖號	X85976-05L		


美特鋁質 有限公司
MIDI Aluminium Fabricator Ltd.

請用A3打印

層數	數量	總數	位置	樓層
2	1	2	CW-PLBG06a	5F,25F
1	1	1	CW-PLBG06c	16F

工程號	J853	地盤	延坪道住宅

雲線處修改扇撐，窗占，夾巴孔位

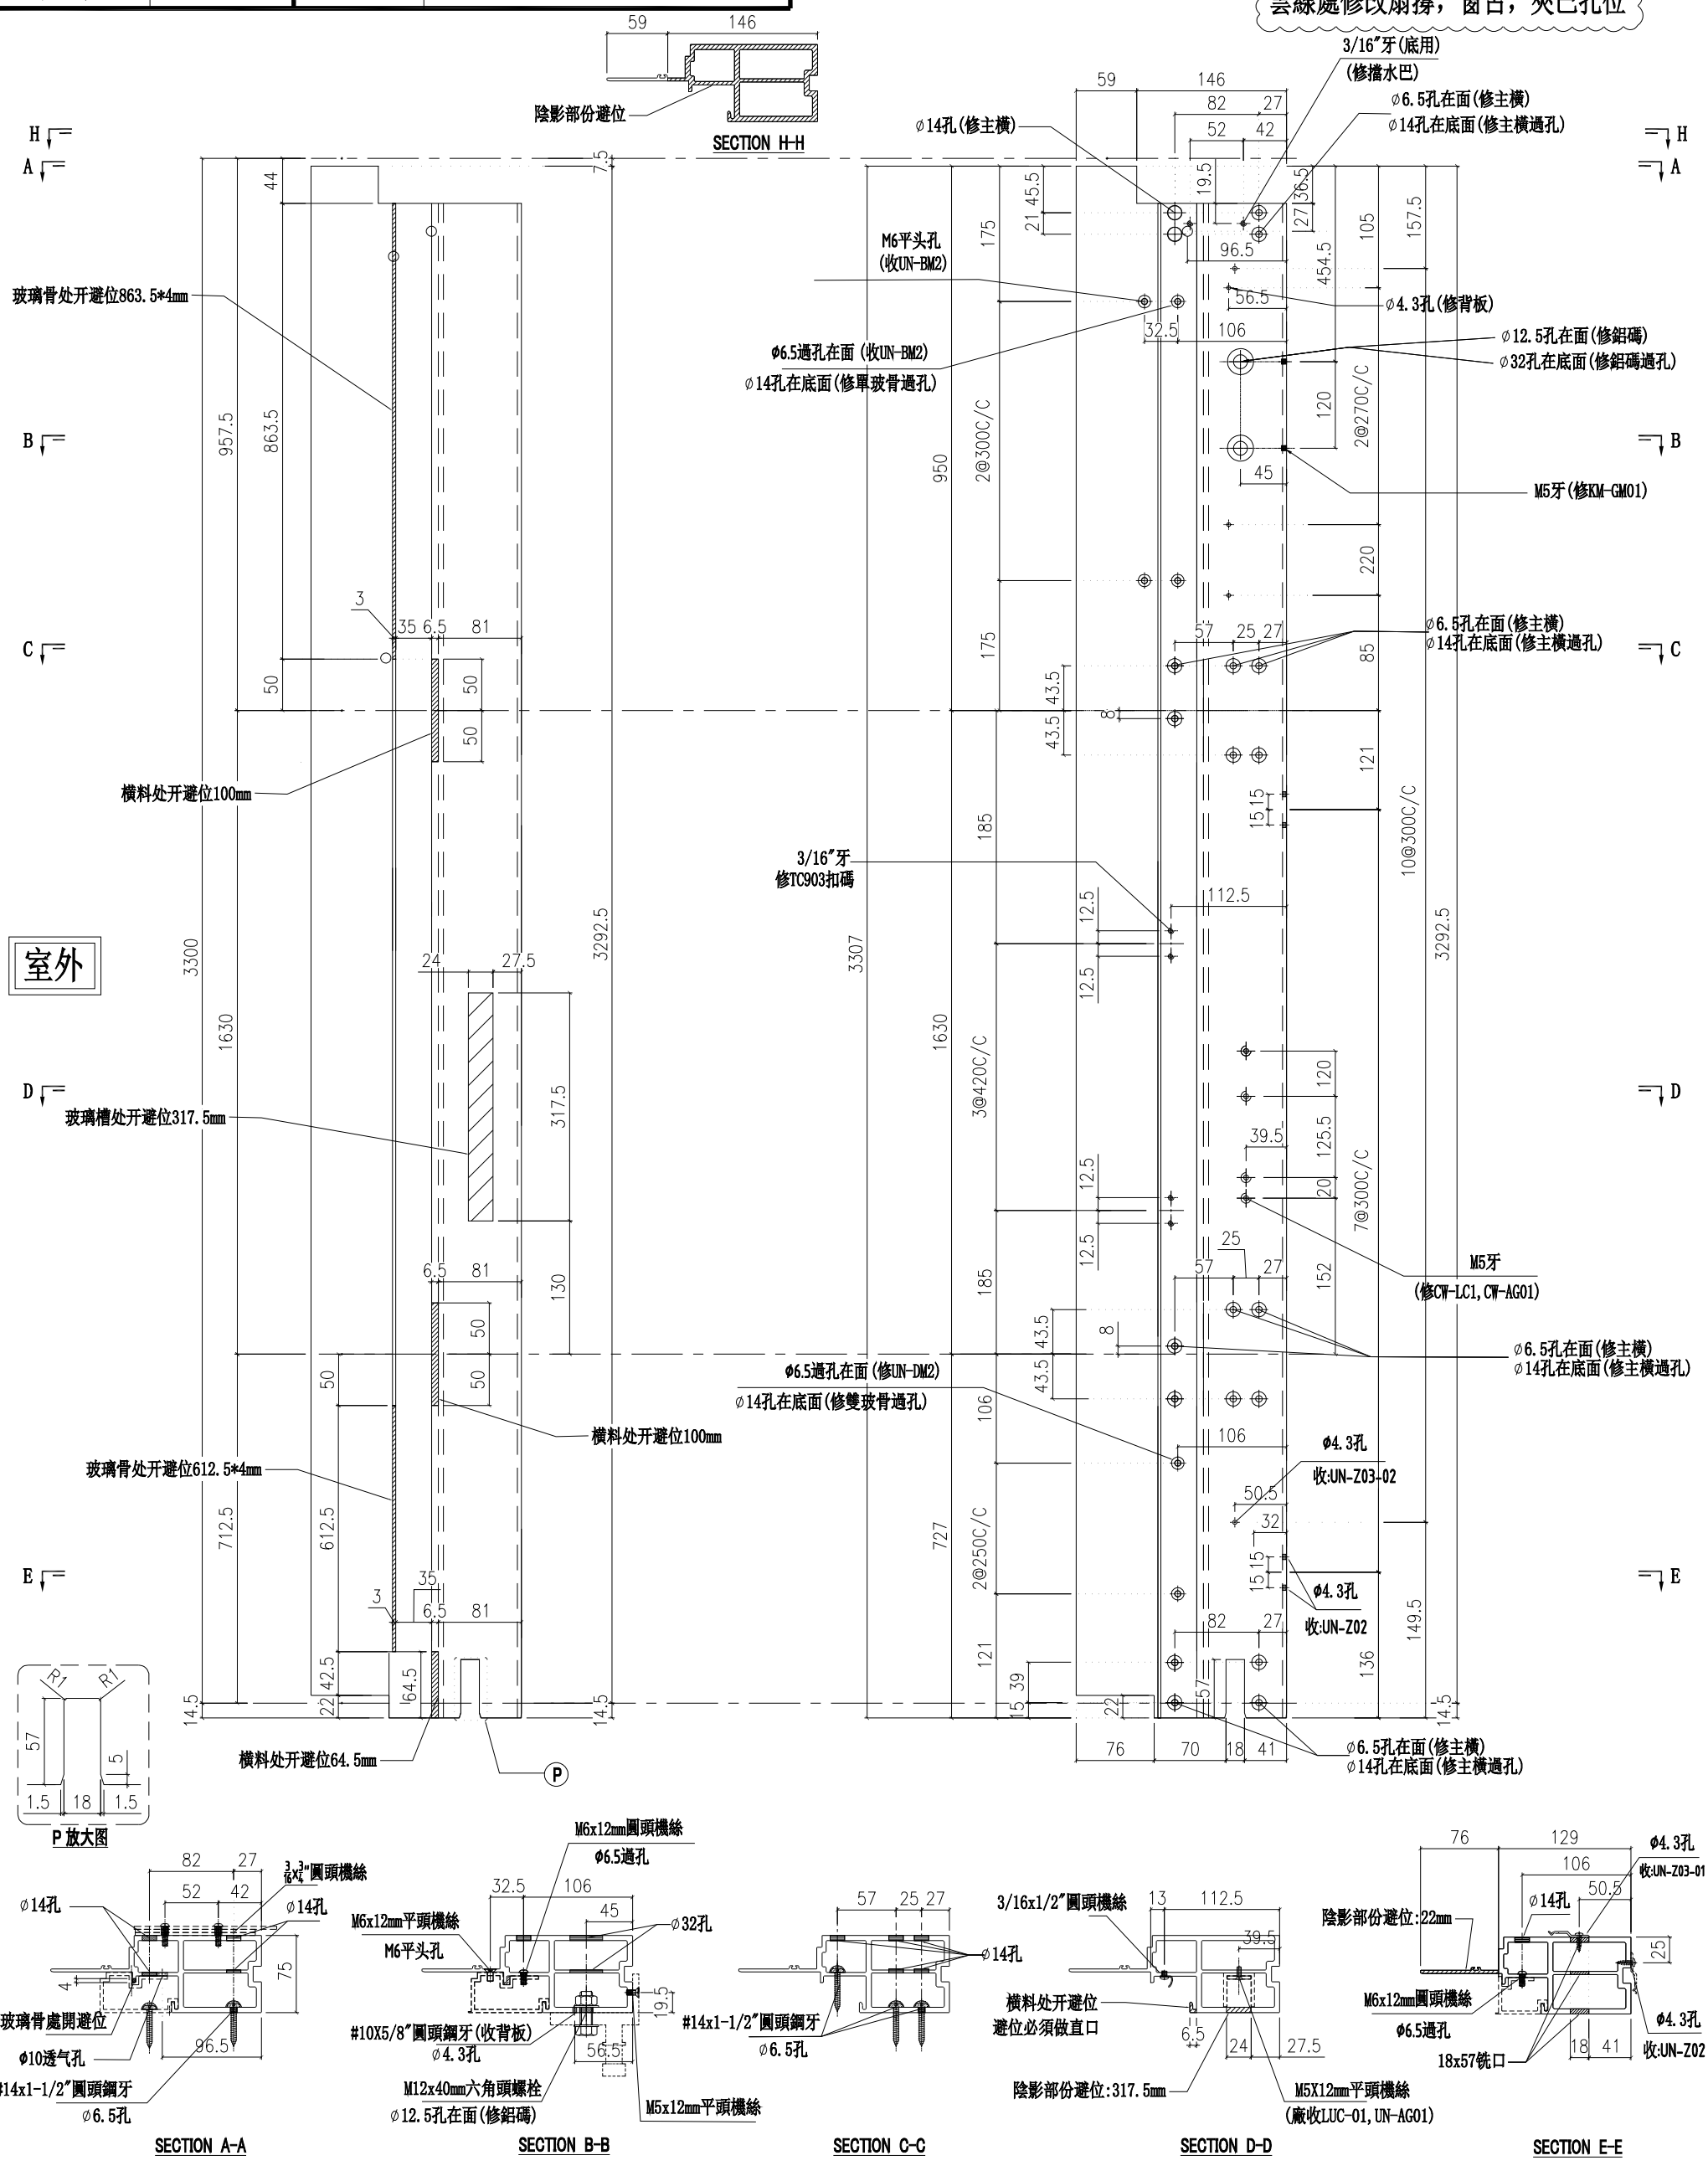


名稱	生邊企	制圖	付吉寧	2022.04.06	修改			
材料	X85976	復核	謝永林	2022.04.14	日期			
顏色	JMQ213457(三塗)	批準	胡鸣		圖號	X85976-05aL		

美特鋁質 有限公司
MIDI Aluminium Fabricator Ltd.

請用A3打印

層數	數量	總數	位置	樓層
1	1	1	CW-PLBG06b	23F

工程號	J853	地盤	延坪道住宅

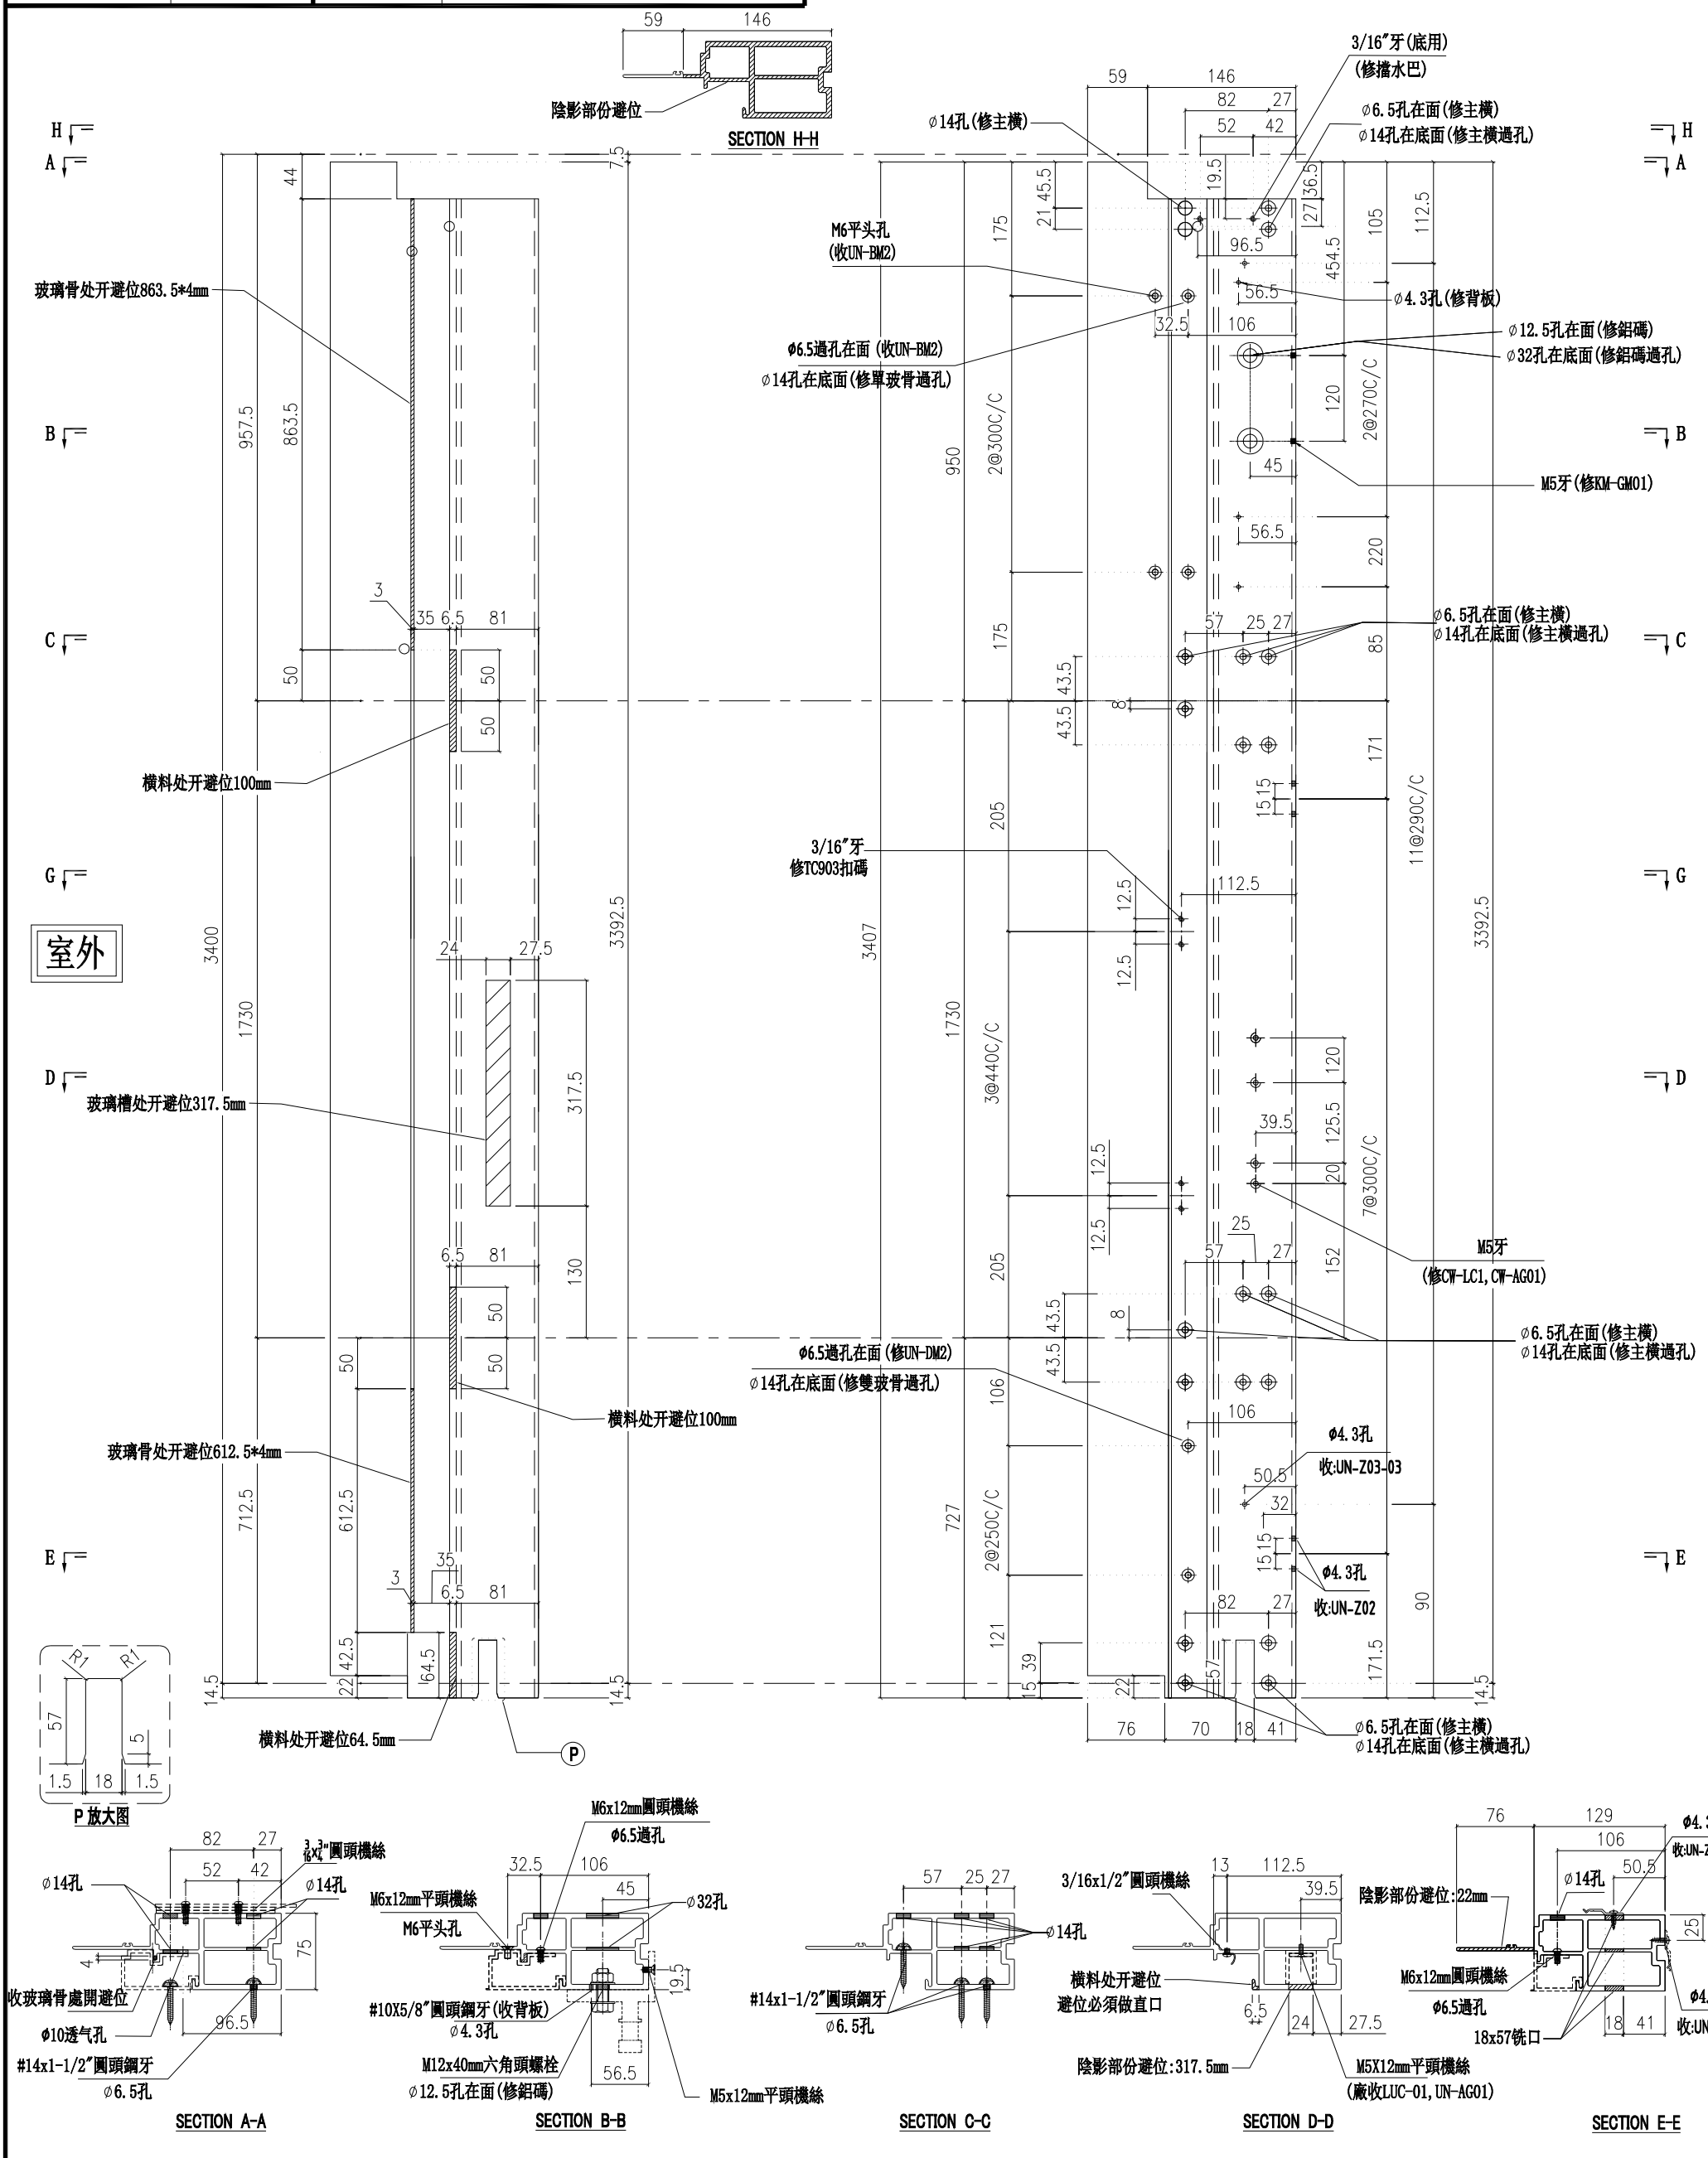

名稱	生邊企	制圖	付吉寧	2022.04.06	修改			
材料	X85976	復核	謝永林	2022.04.14	日期			
顏色	JMQ213457(三塗)	批準	胡鴻		圖號	X85976-05bL		


美特鋁質 有限公司
MIDI Aluminium Fabricator Ltd.

請用A3打印

層數	數量	總數	位置	樓層
14	1	14	CW-PTMB10	6F-15F,17F-22F
總計:		14		

雲線處修改扇撐，窗占，夾巴孔位

工程號	J853	地盤	延坪道住宅

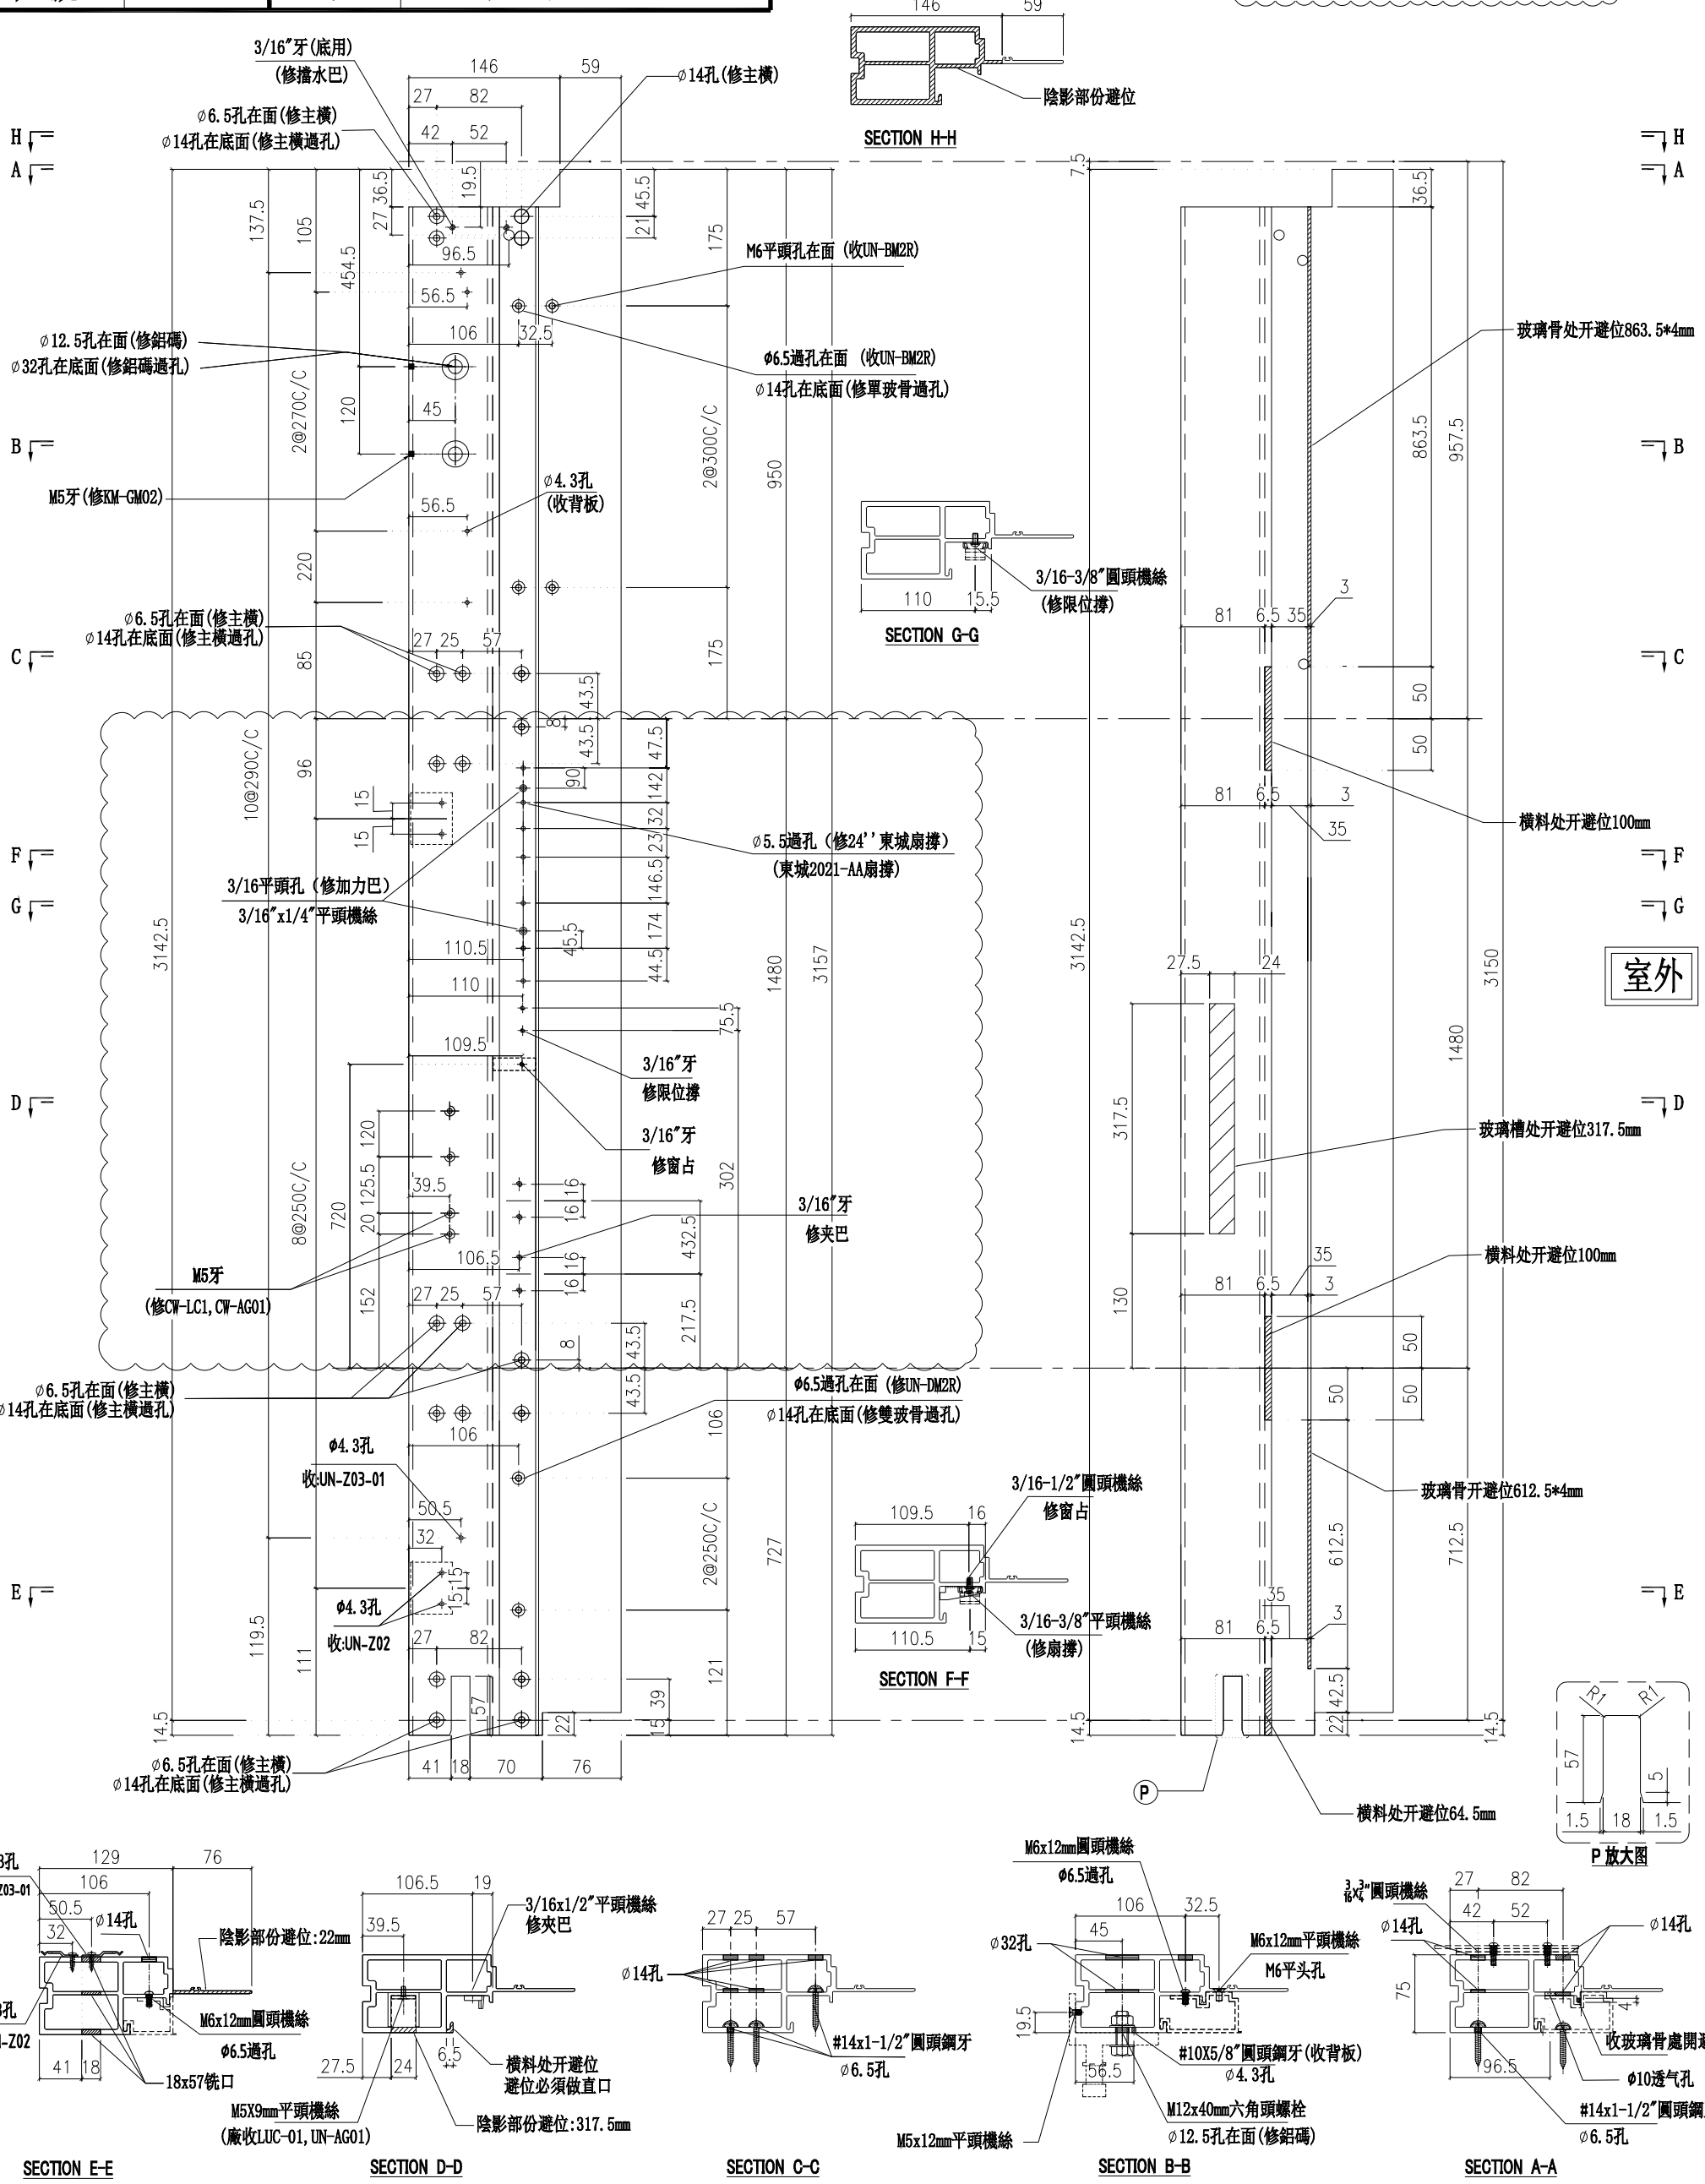

名稱	生邊企	制圖	付吉寧	2022.04.06	修改	A		
材料	X85976	復核	謝永林	2022.04.14	日期	2022.05.14		
顏色	JMQ213457(三塗)	批準	胡哥		圖號	X85976-01R		


美特鋁質 有限公司
MIDI Aluminium Fabricator Ltd.

請用A3打印

層數	數量	總數	位置	樓層
3	1	3	CW-PTMB10a	5F,16F,25F
總計:		3		

工程號	J853	地盤	延坪道住宅

雲線處修改扇撐，窗占，夾巴孔位

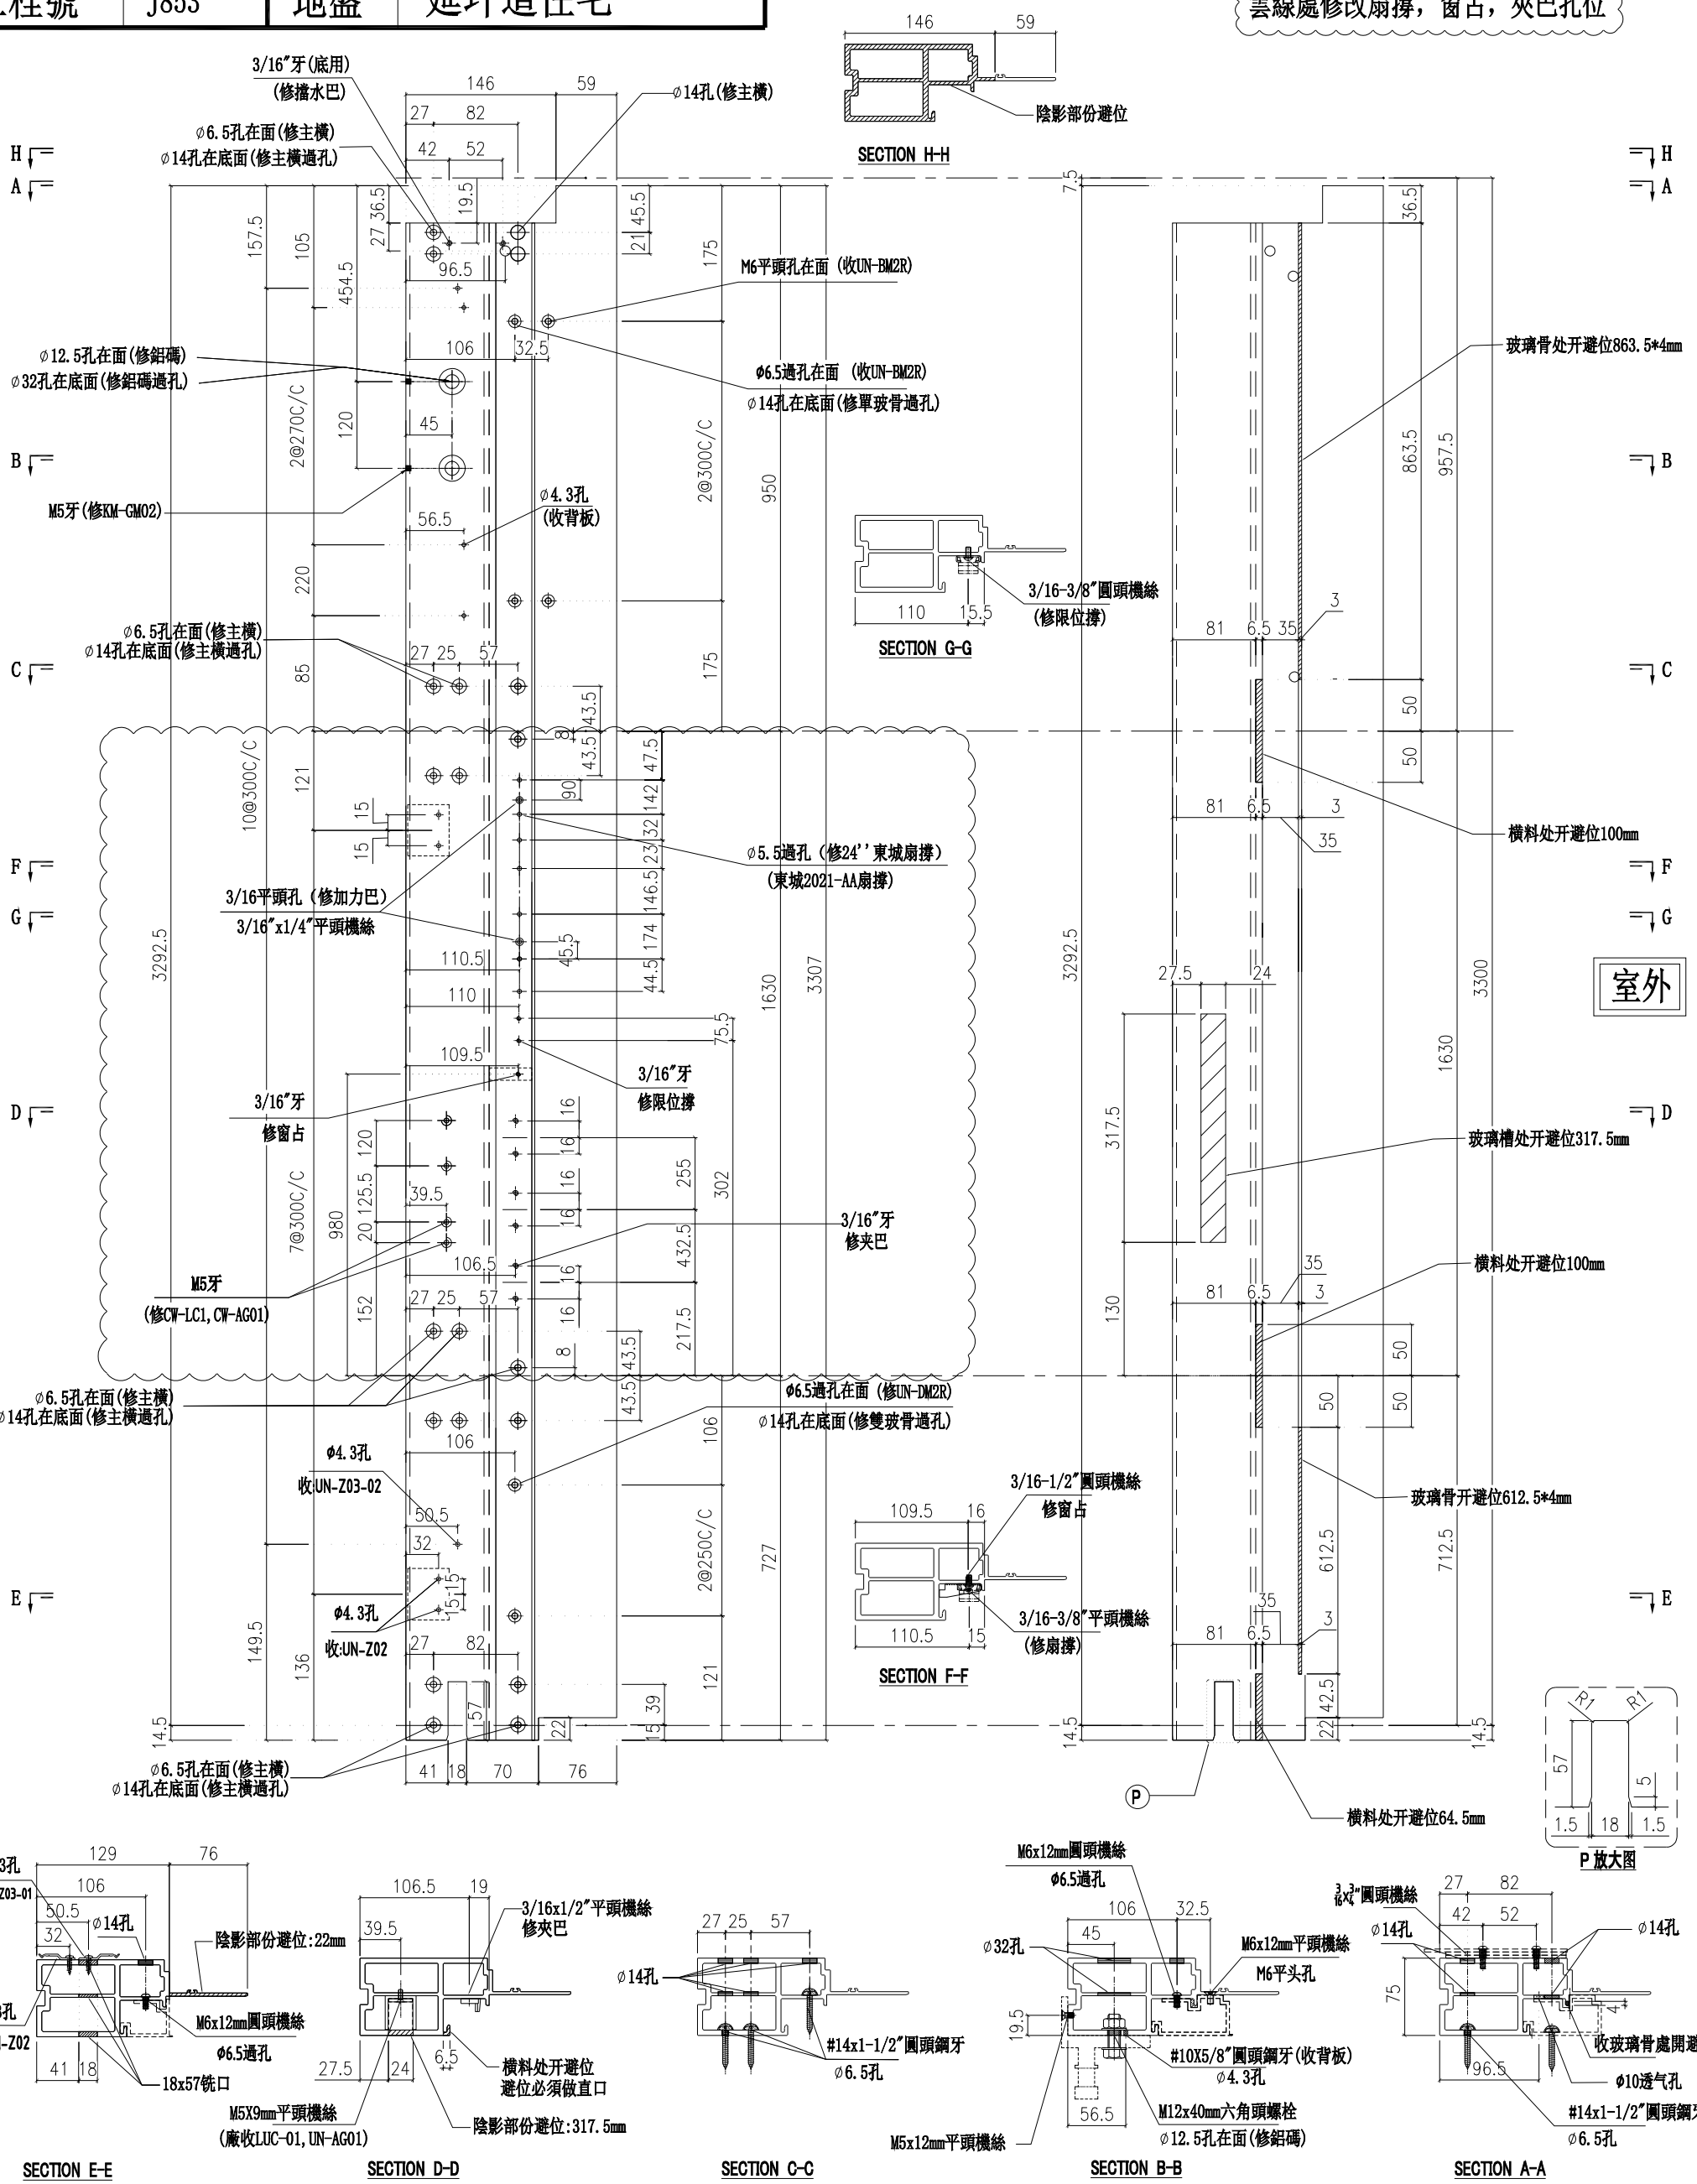

名稱	生邊企	制圖	付吉寧	2022.04.06	修改	A		
材料	X85976	復核	謝永林	2022.04.14	日期	2022.05.14		
顏色	JMQ213457(三塗)	批準	胡哥		圖號	X85976-01aR		


美特鋁質 有限公司
MIDI Aluminium Fabricator Ltd.

請用A3打印

樓層	數量	總數	位置	樓層
1	1	1	CW-PTMB10b	23F
總計：		1		

雲線處修改扇撐，窗占，夾巴孔位

工程號	J853	地盤	延坪道住宅

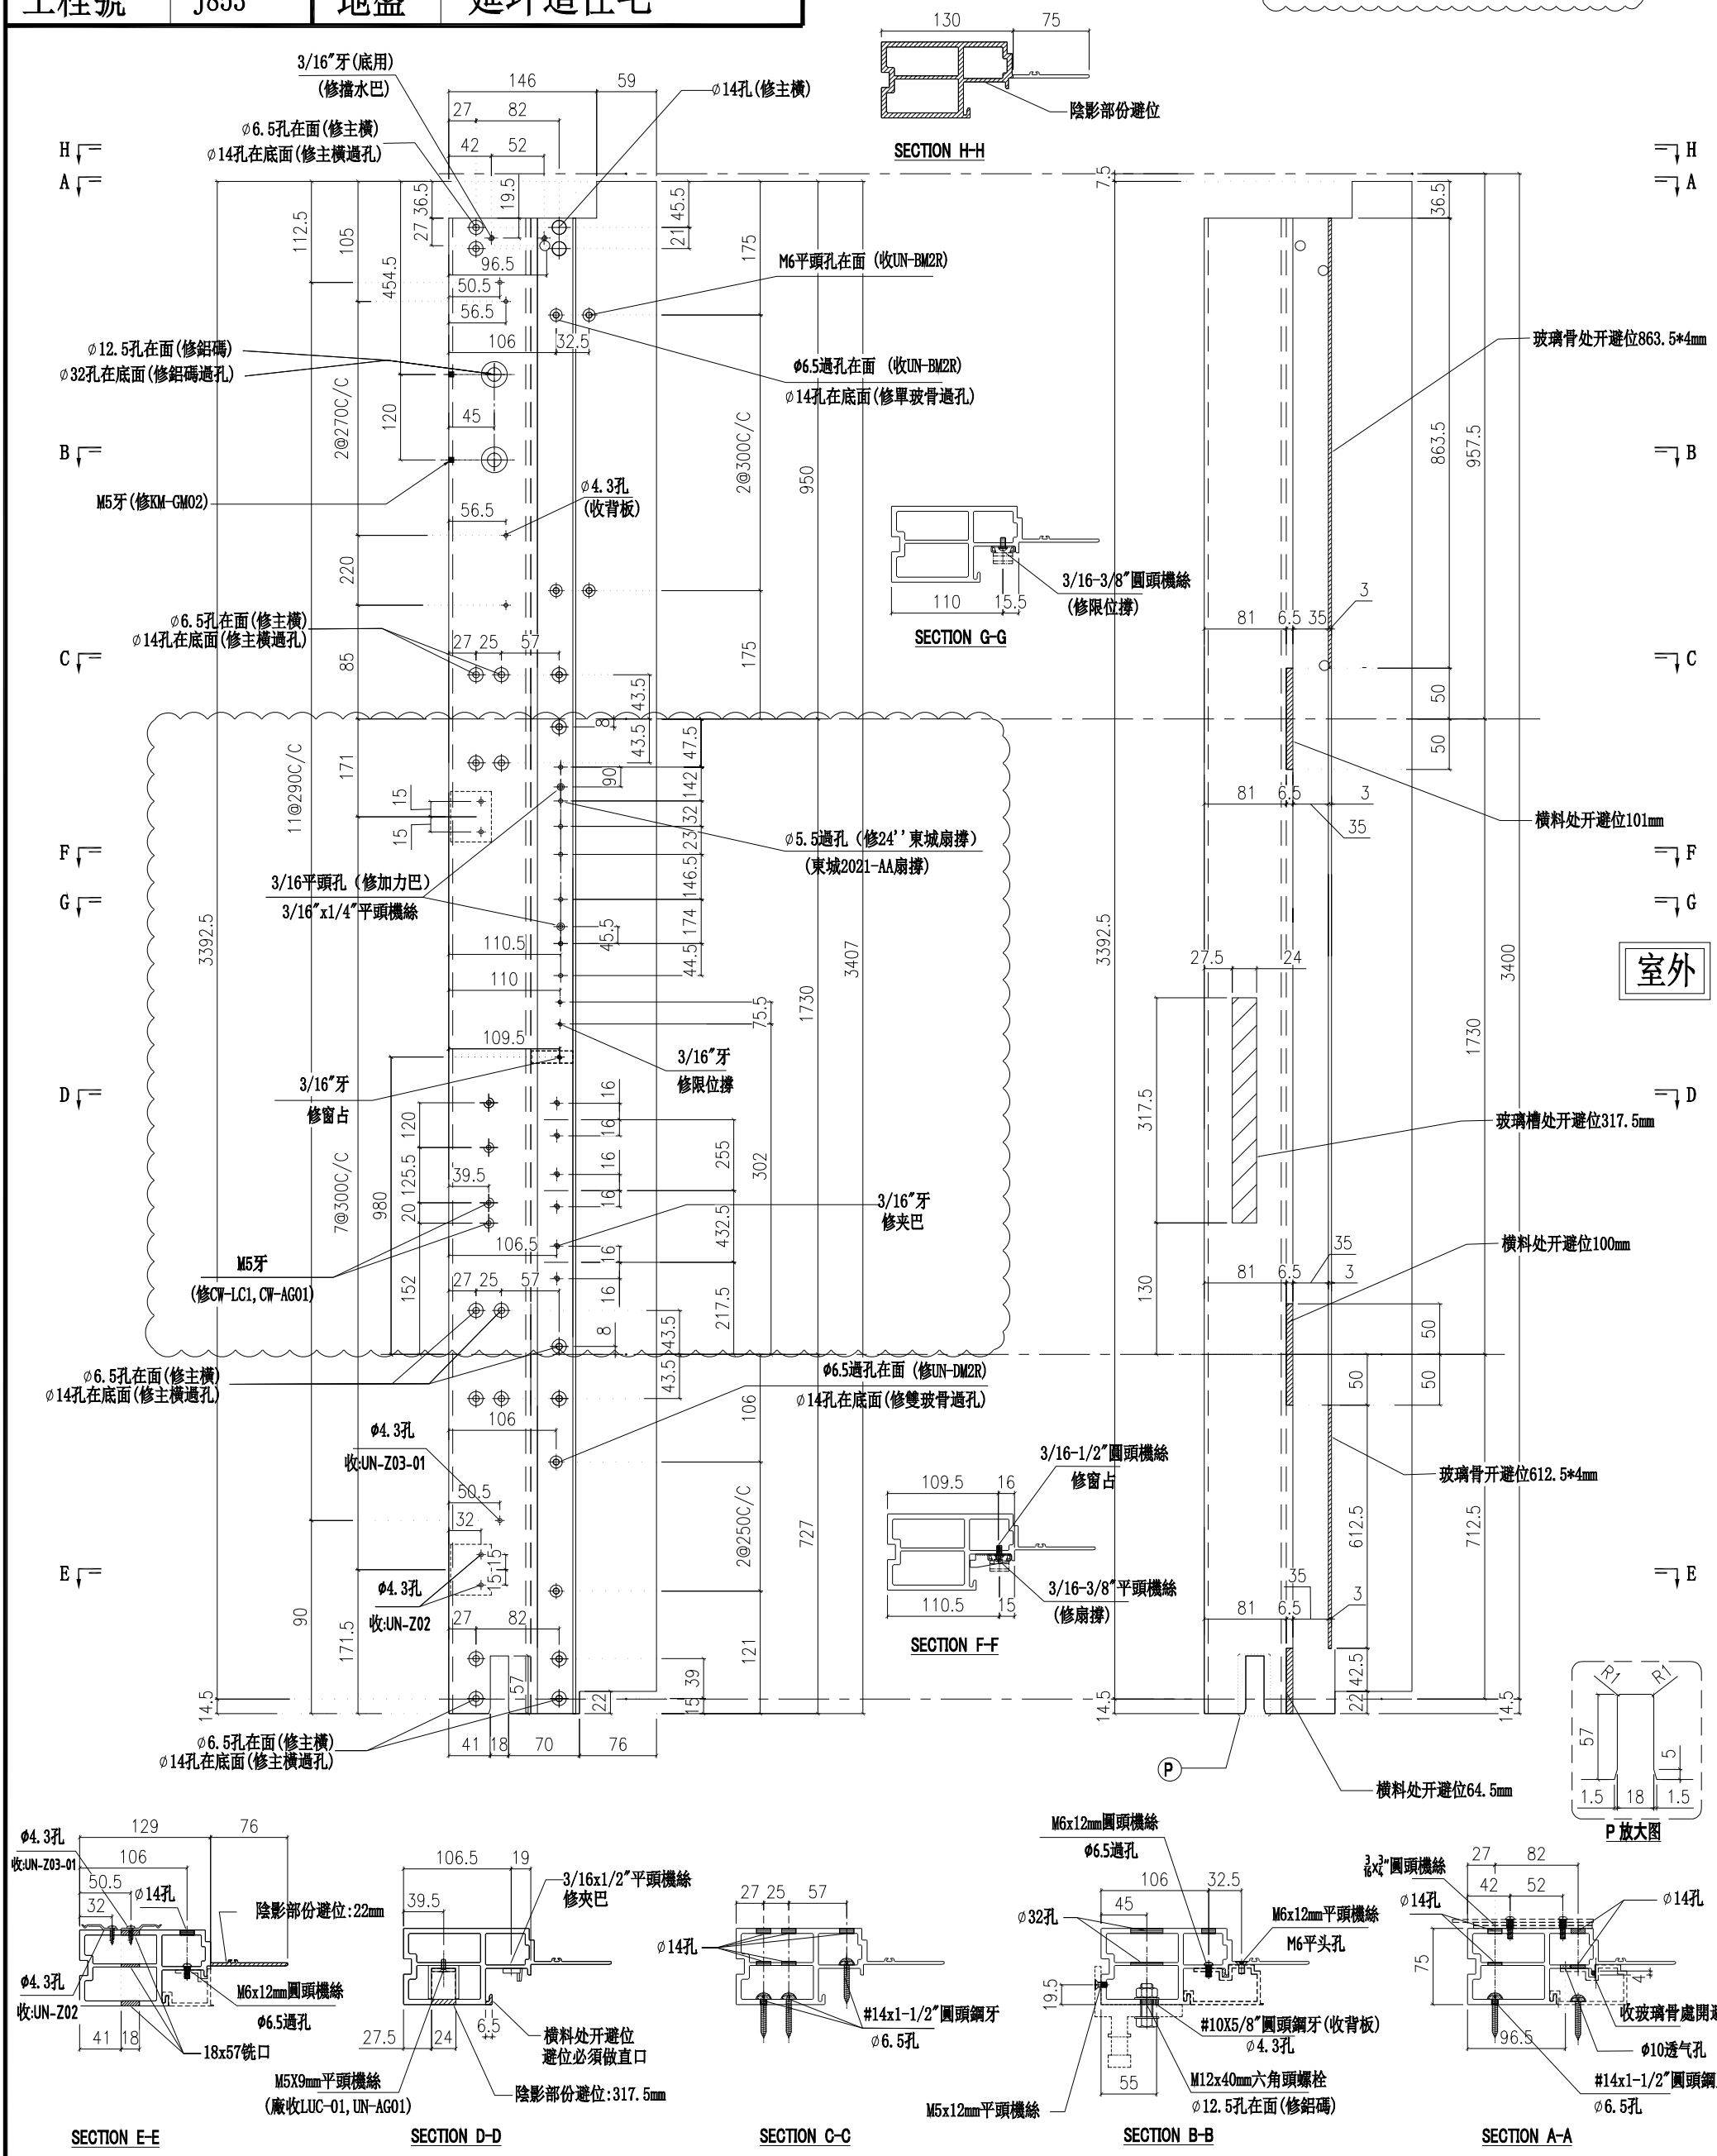

名稱	生邊企	制圖	付吉寧	2022.04.06	修改	A		
材料	X85976	復核	謝永林	2022.04.14	日期	2022.05.14		
顏色	JMQ213457(三塗)	批準	胡鳳		圖號	X85976-01bR		


美特鋁質 有限公司
MIDI Aluminium Fabricator Ltd.

請用A3打印

層數	數量	總數	位置	樓層
10	1	10	CW-PTBB50X	10F-15F,17F-22F
總計:		10		

工程號	J853	地盤	延坪道住宅

雲線處修改扇撐，窗占，夾巴孔位

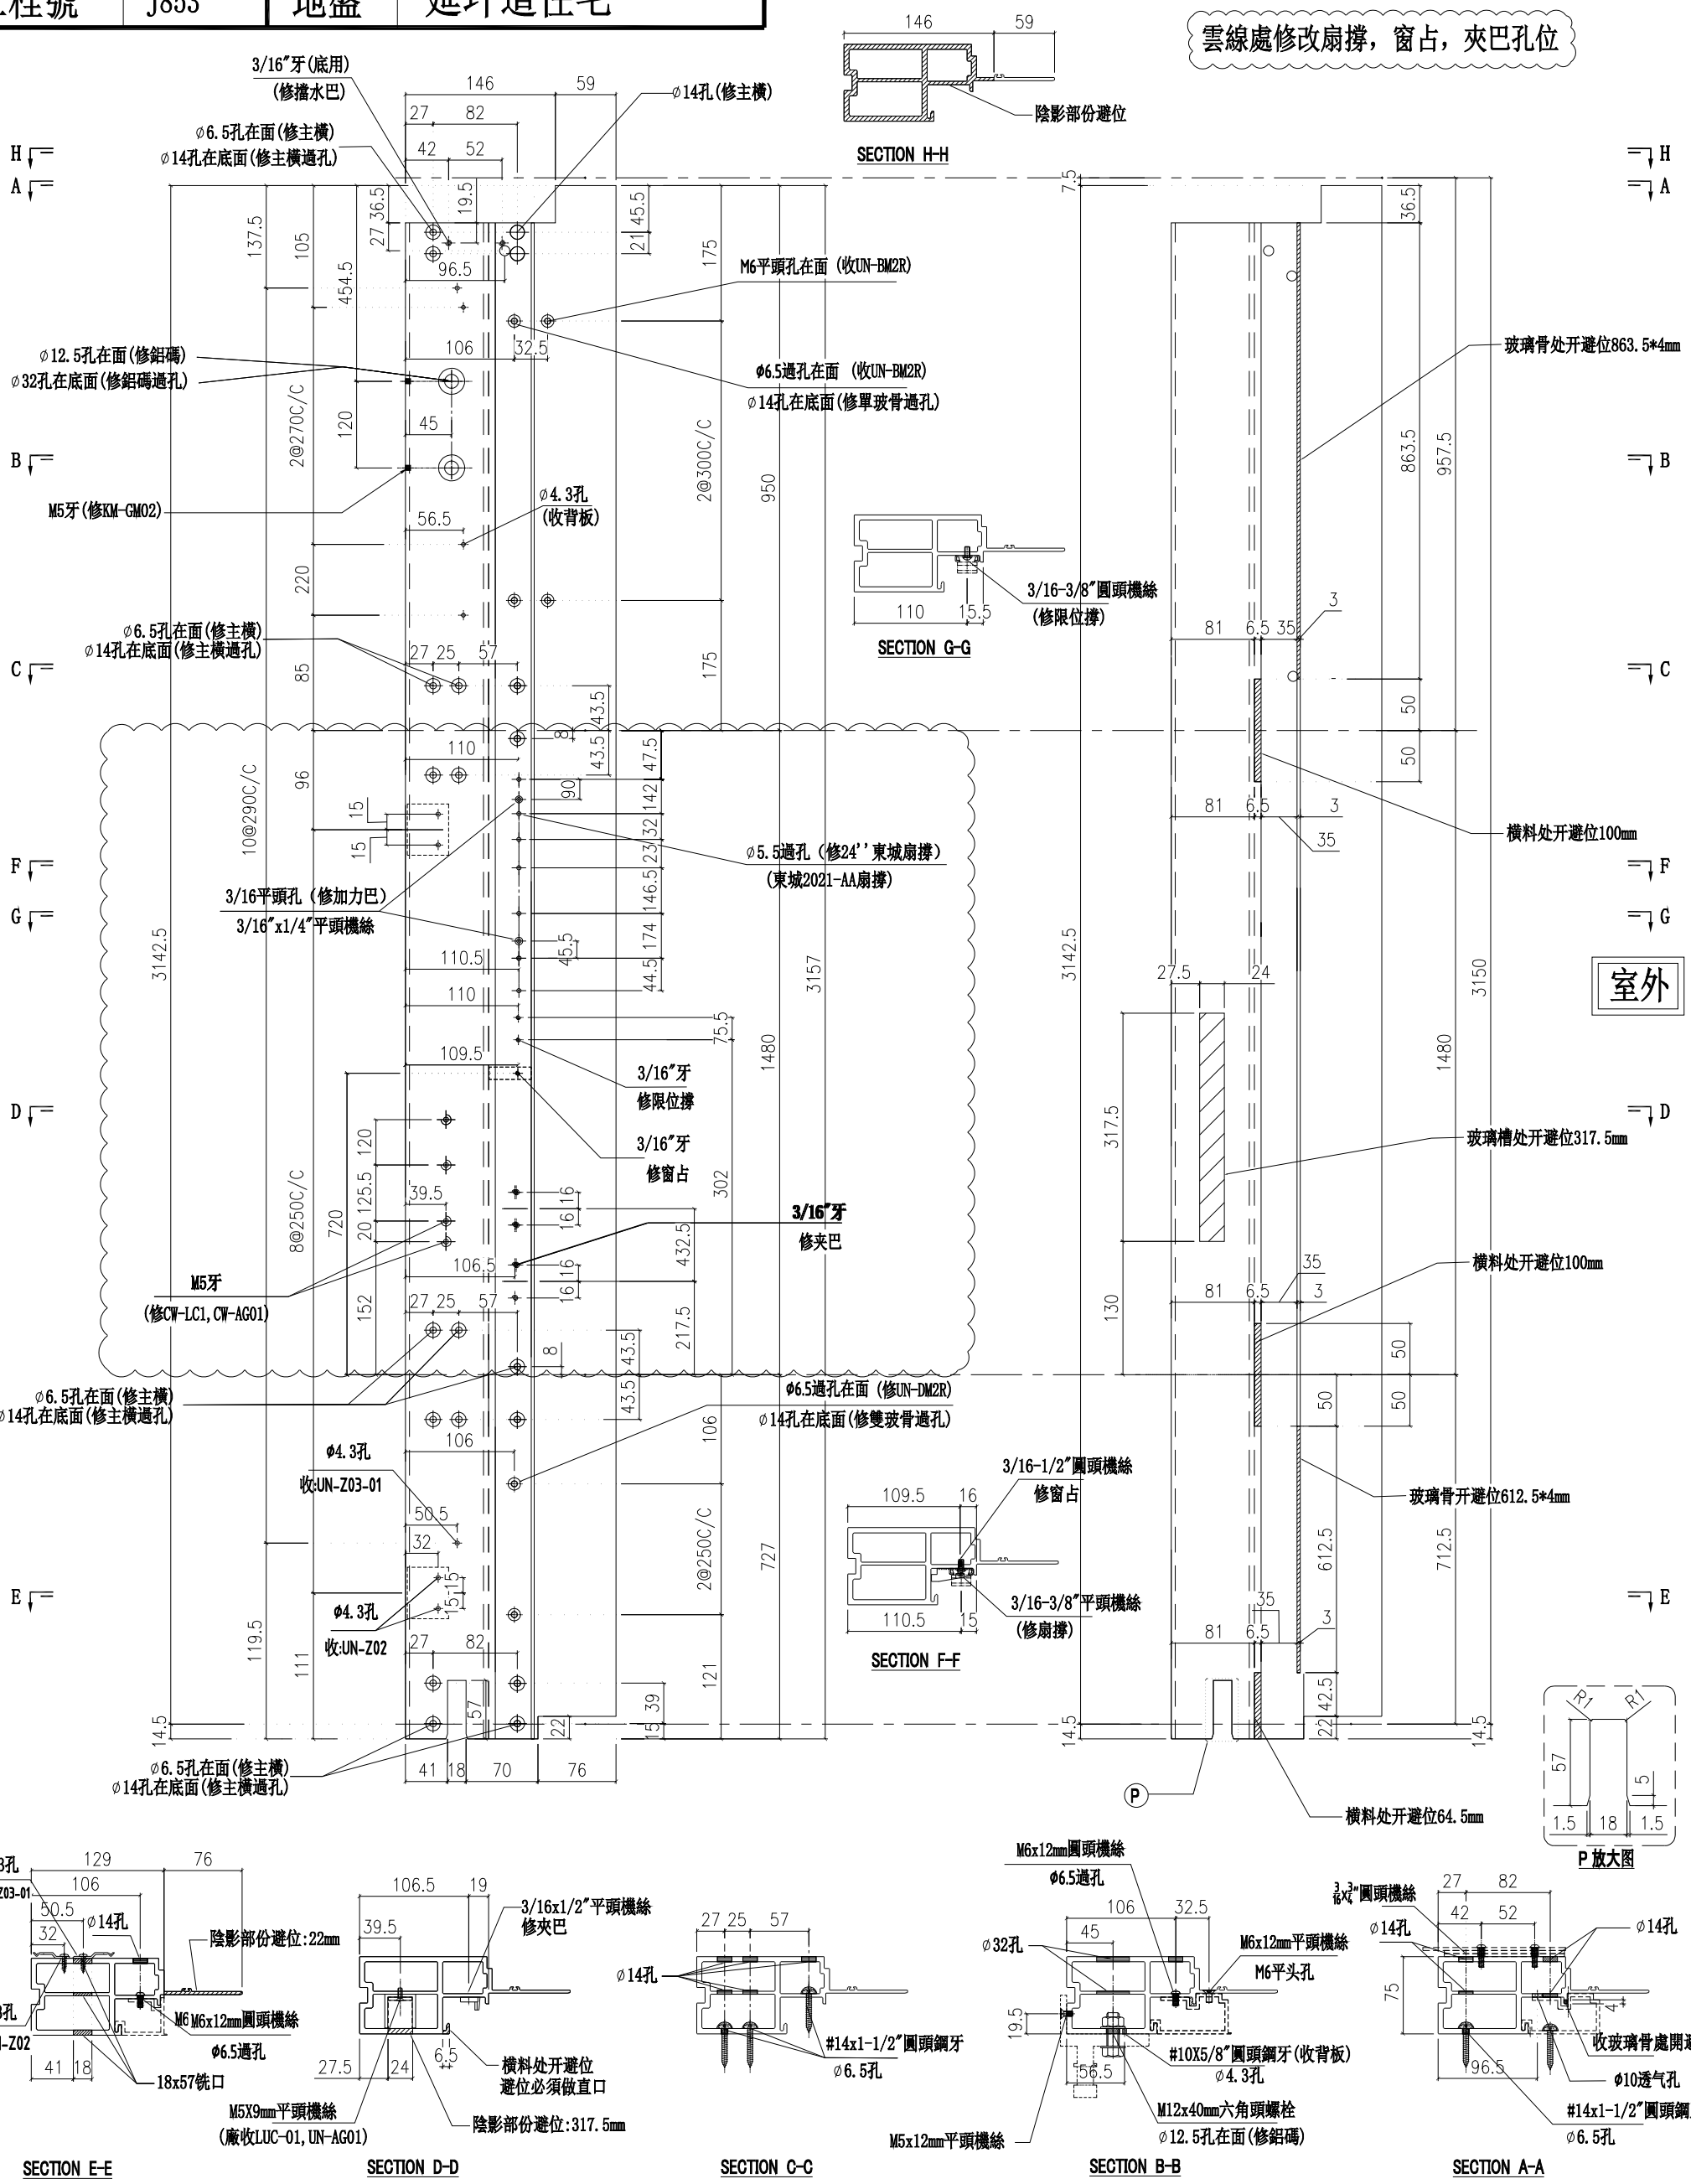

名稱	生邊企	制圖	付吉寧	2022.04.06	修改	A		
材料	X85976	復核	謝永林	2022.04.14	日期	2022.05.14		
顏色	JMQ213457(三塗)	批準	胡鳥		圖號	X85976-01TR		


美特鋁質 有限公司
MIDI Aluminium Fabricator Ltd.

請用A3打印

層數	數量	總數	位置	樓層
2	1	2	CW-PTBB50aX	16F,25F
總計:		2		

雲線處修改扇撐，窗占，夾巴孔位

工程號	J853	地盤	延坪道住宅

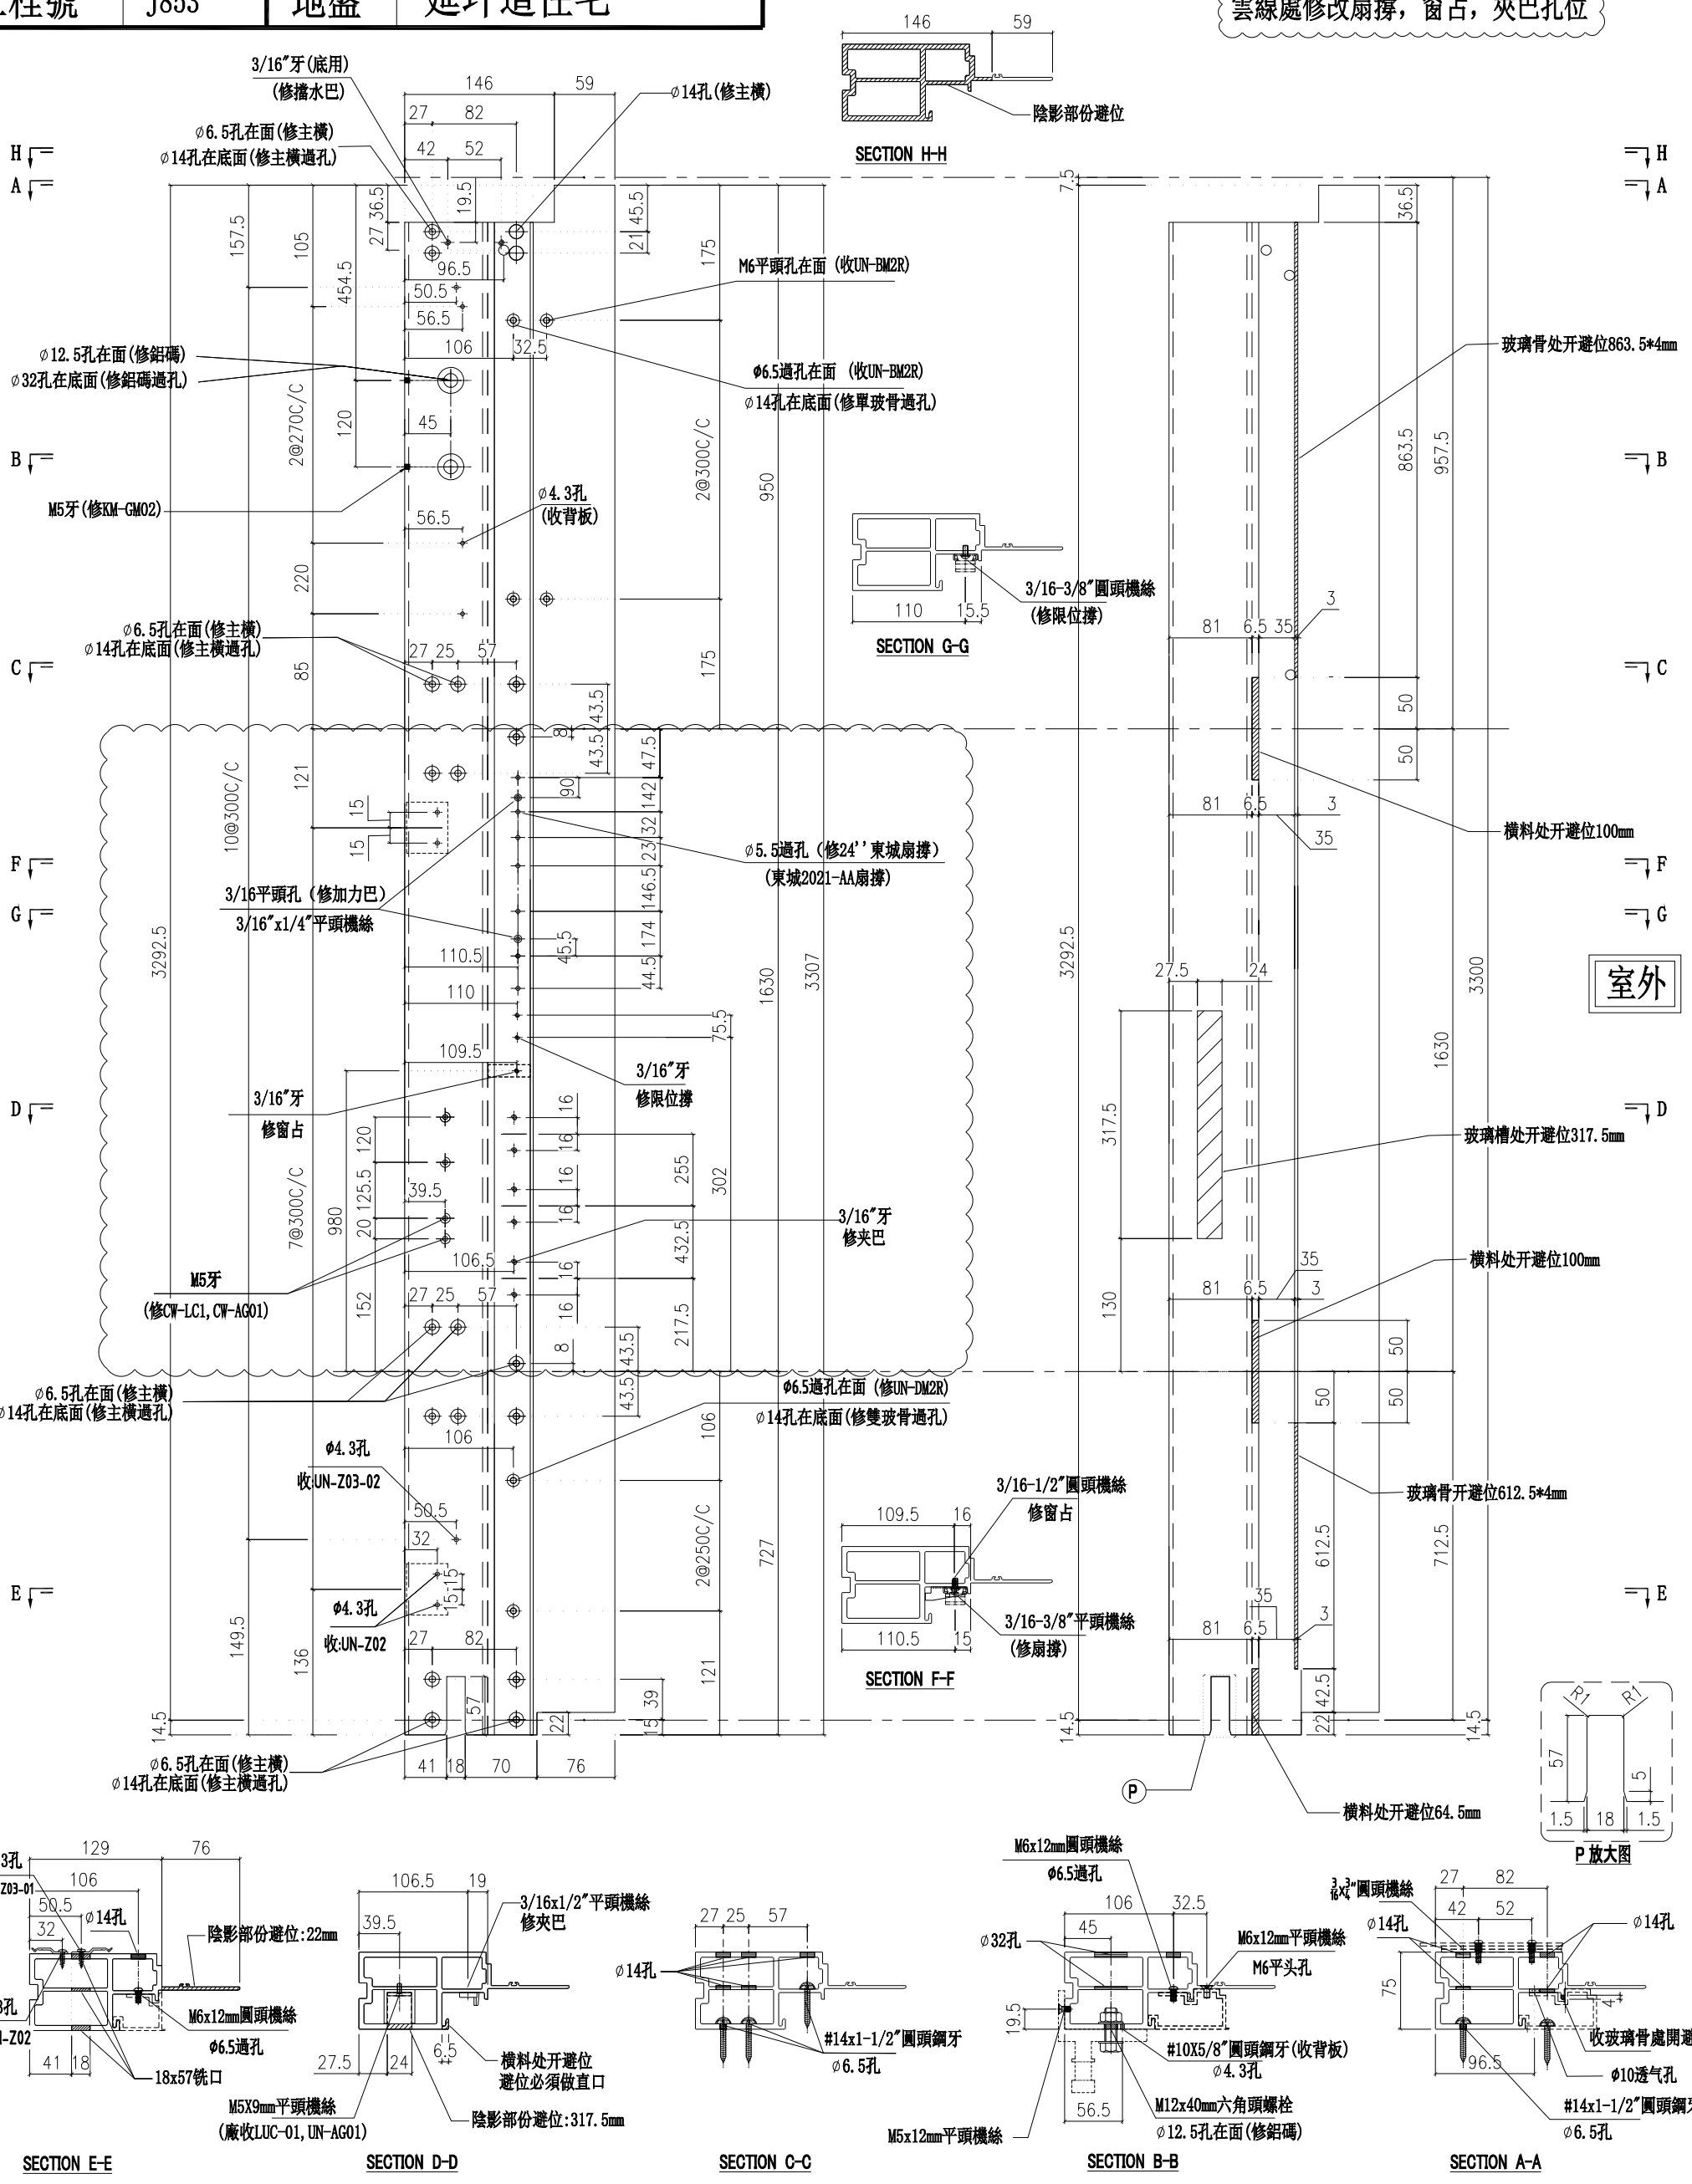

名稱	生邊企	制圖	付吉寧	2022.04.06	修改	A		
材料	X85976	復核	謝永林	2022.04.14	日期	2022.05.14		
顏色	JMQ213457(三塗)	批準	胡哥		圖號	X85976-01aTR		


美特鋁質 有限公司
MIDI Aluminium Fabricator Ltd.

請用A3打印

樓層	數量	總數	位置	樓層
1	1	1	CW-PTBB50bX	23F
總計:		1		

雲線處修改扇撐，窗占，夾巴孔位

工程號	J853	地盤	延坪道住宅

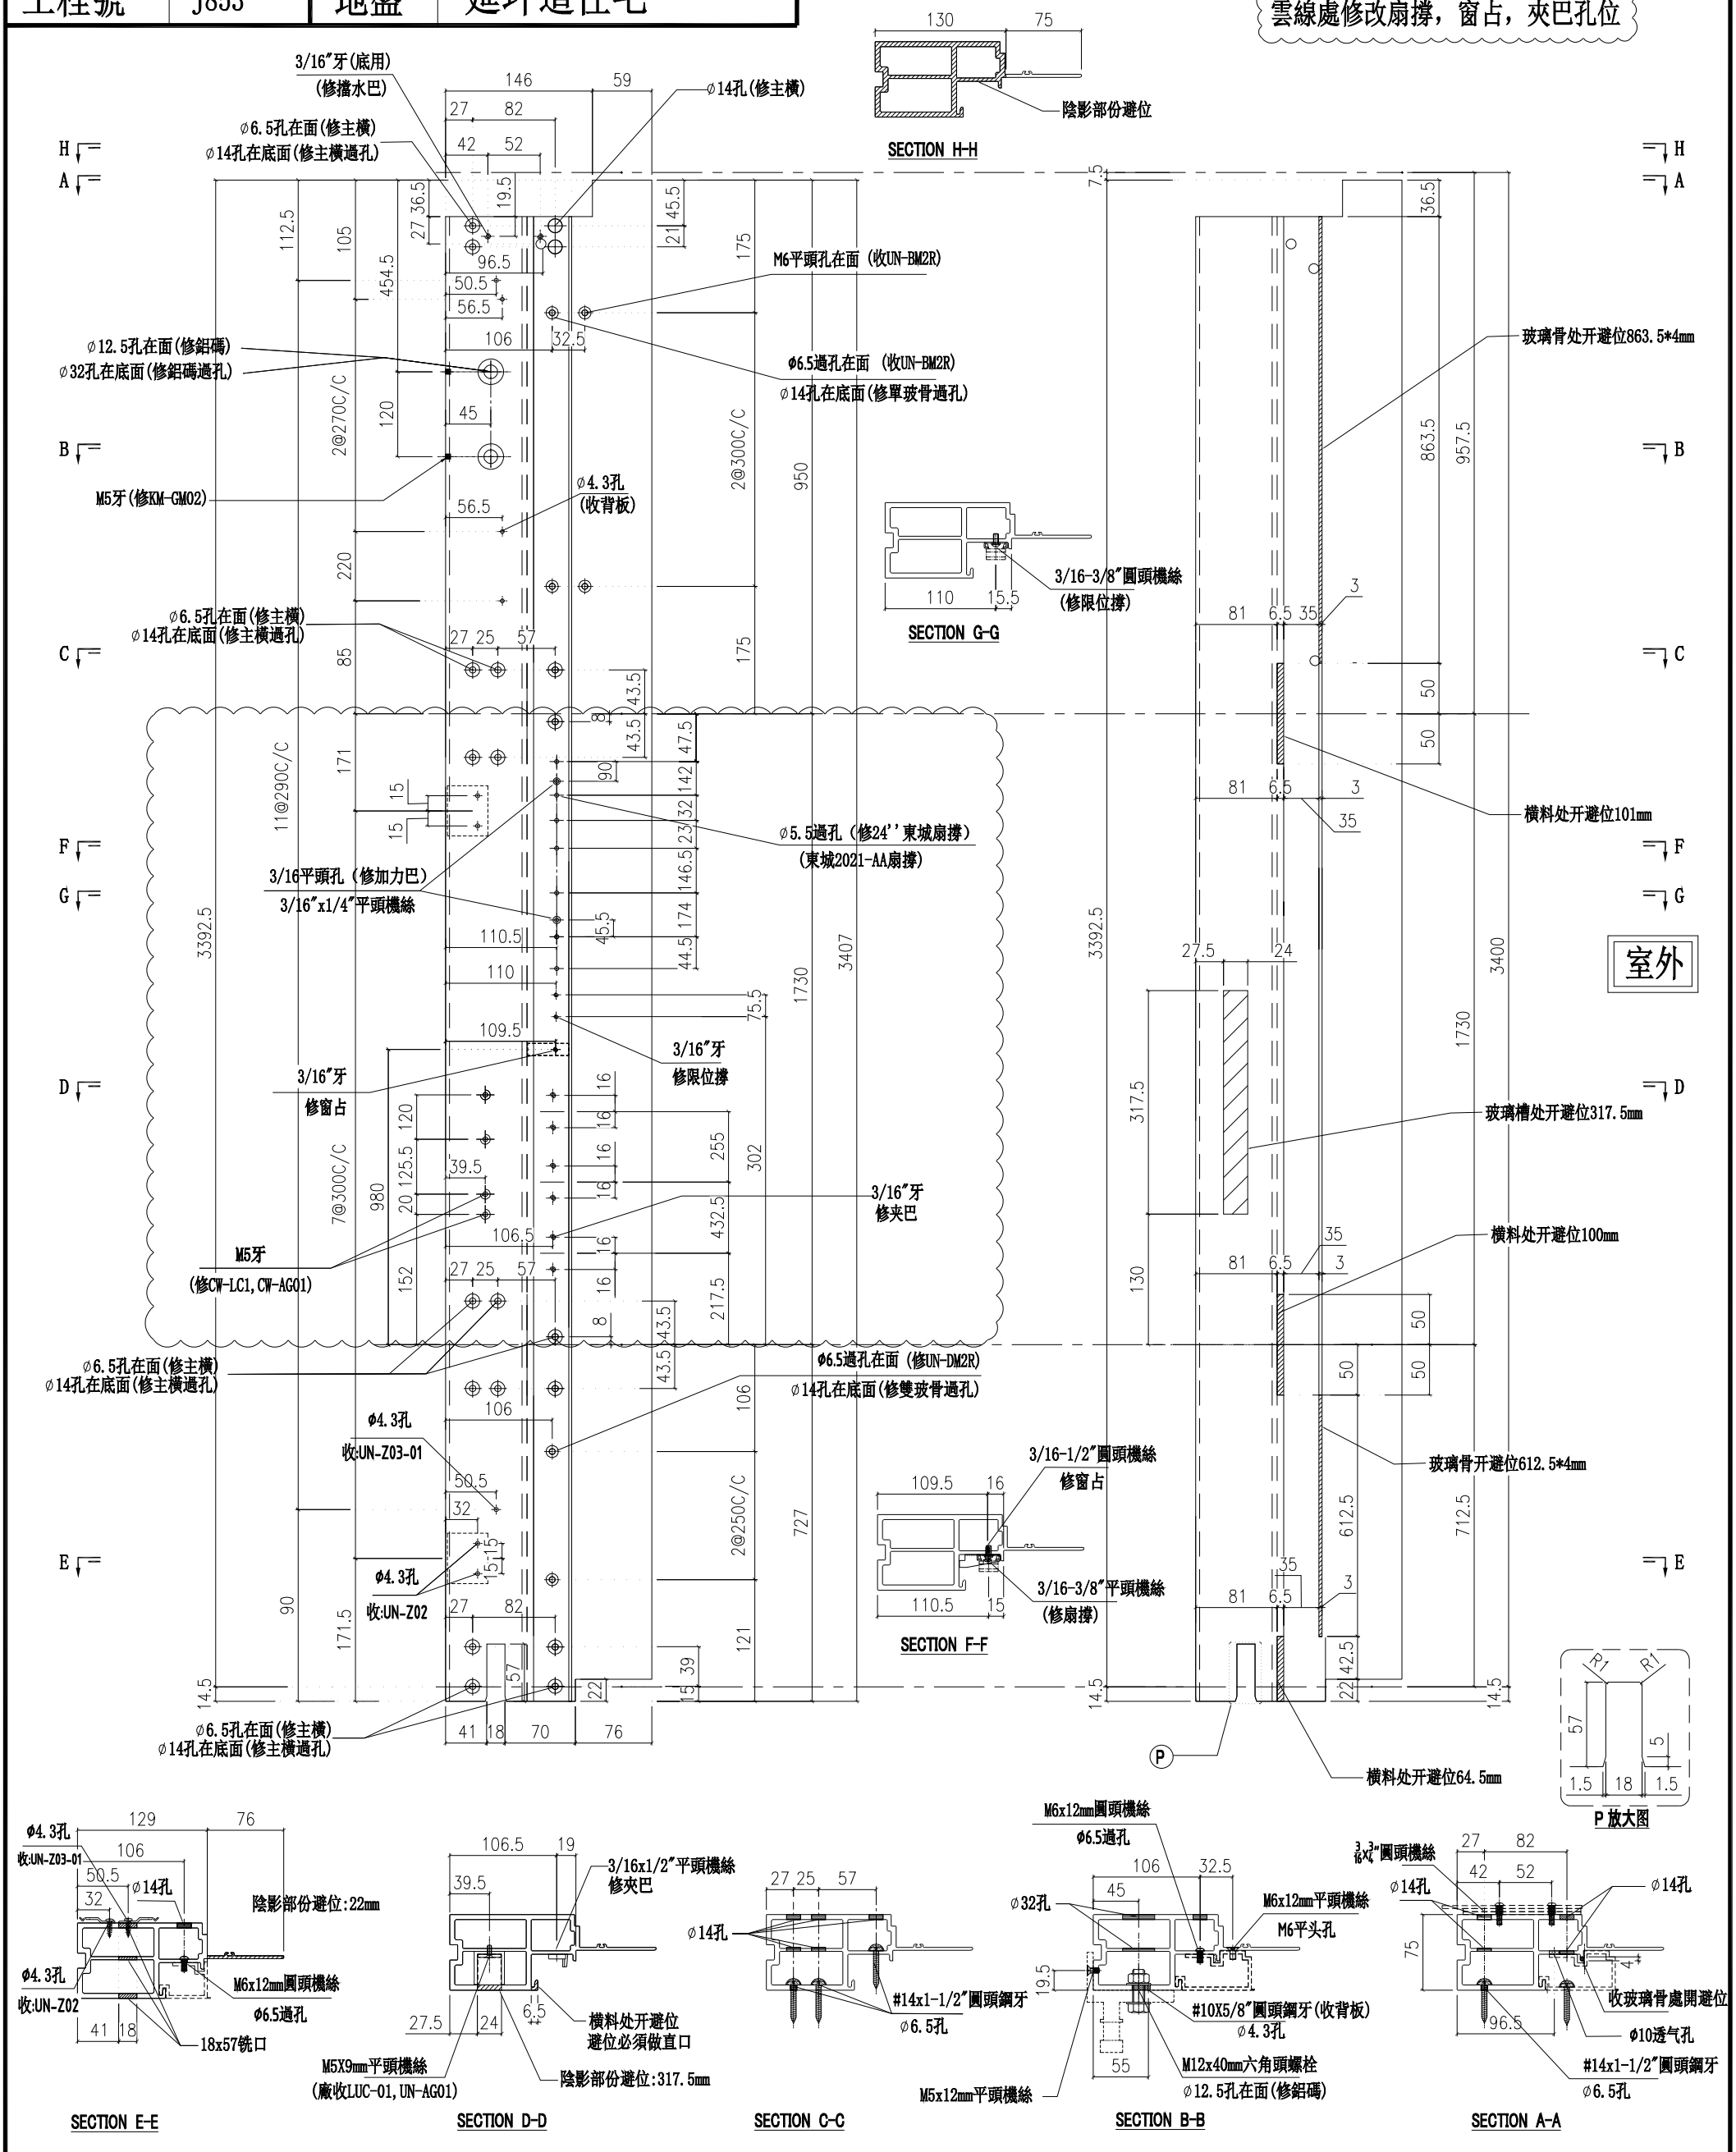

名稱	生邊企	制圖	付吉寧	2022.04.06	修改	A		
材料	X85976	復核	謝永林	2022.04.14	日期	2022.05.14		
顏色	JMQ213457(三塗)	批準	胡鴻		圖號	X85976-01bTR		


美特鋁質 有限公司
MIDI Aluminium Fabricator Ltd.

請用A3打印

層數	數量	總數	位置	樓層
14	1	14	CW-PTMB19	6F-15F,17F-22F
總計:		14		

工程號	J853	地盤	延坪道住宅

雲線處修改扇撐，窗占，夾巴孔位

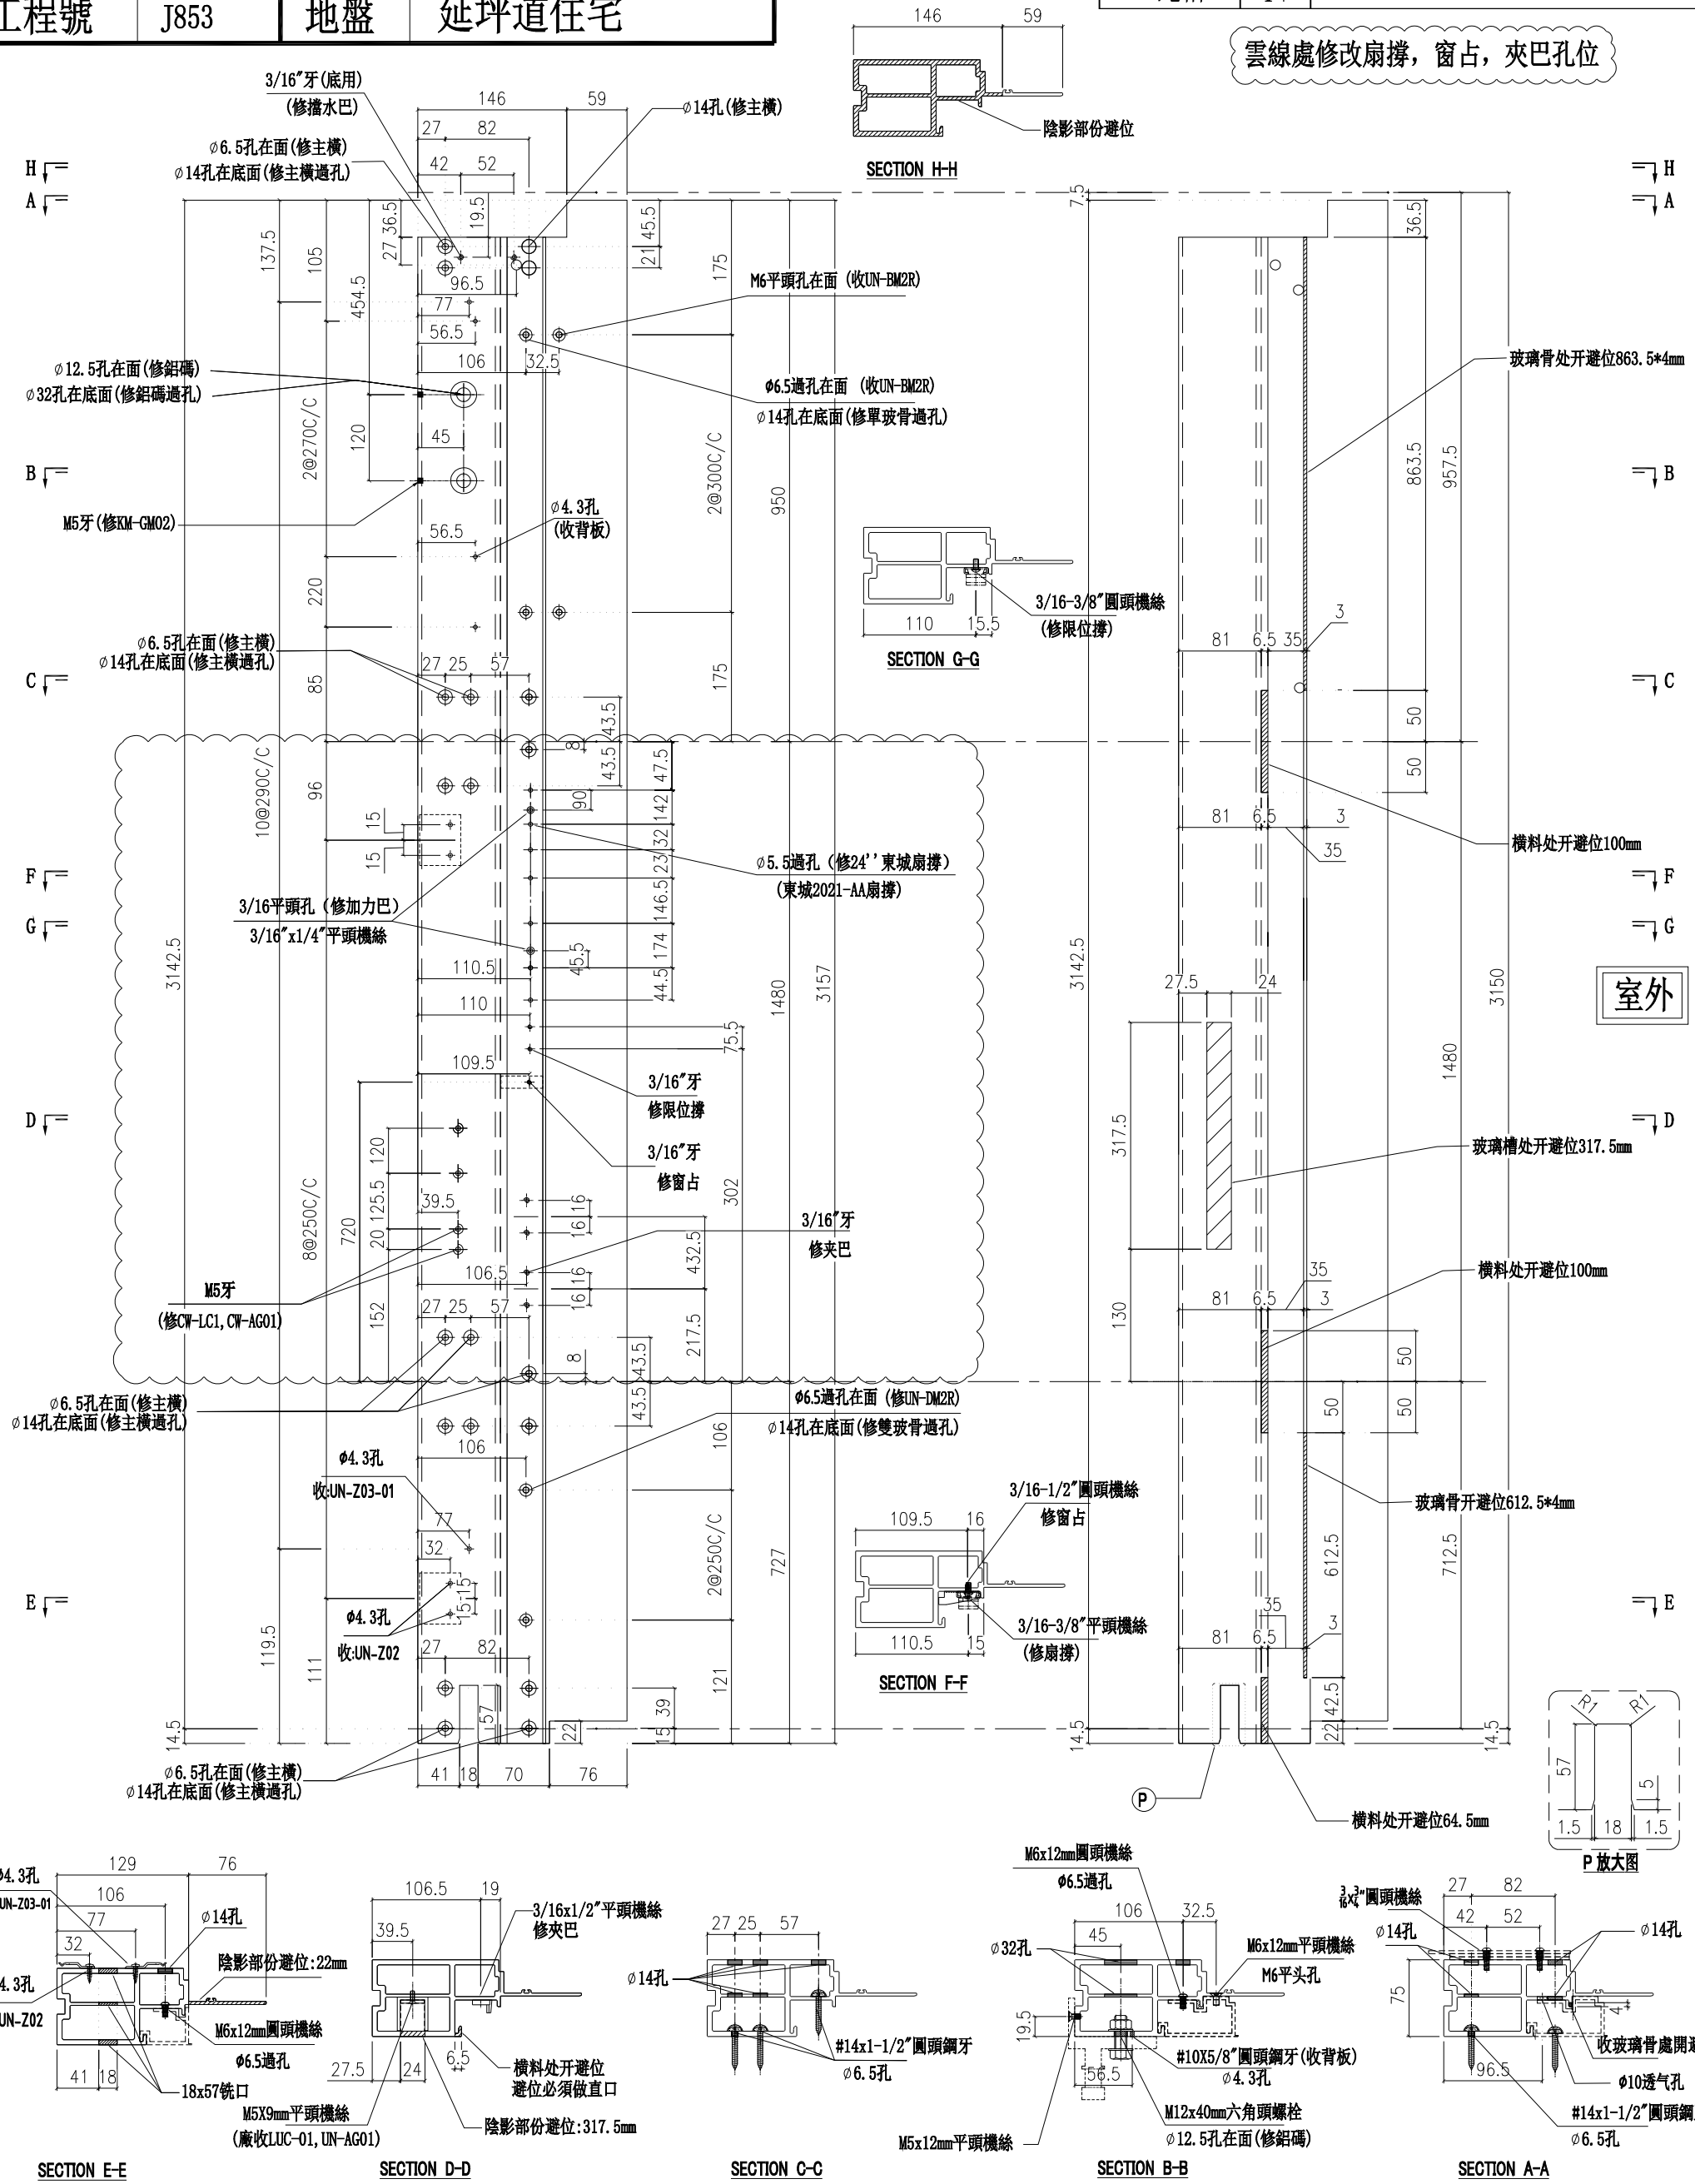

名稱	生邊企	制圖	付吉寧	2022.04.06	修改	A		
材料	X85976	復核	謝永林	2022.04.14	日期	2022.05.14		
顏色	JMQ213457(三塗)	批準	胡哥		圖號	X85976-01FR		


美特鋁質 有限公司
MIDI Aluminium Fabricator Ltd.

工程號	J853	地盤	延坪道住宅

請用A3打印

層數	數量	總數	位置	樓層
3	1	3	CW-PTMB19a	5F,16F,25F
總計：		3		

雲線處修改扇撐，窗占，夾巴孔位

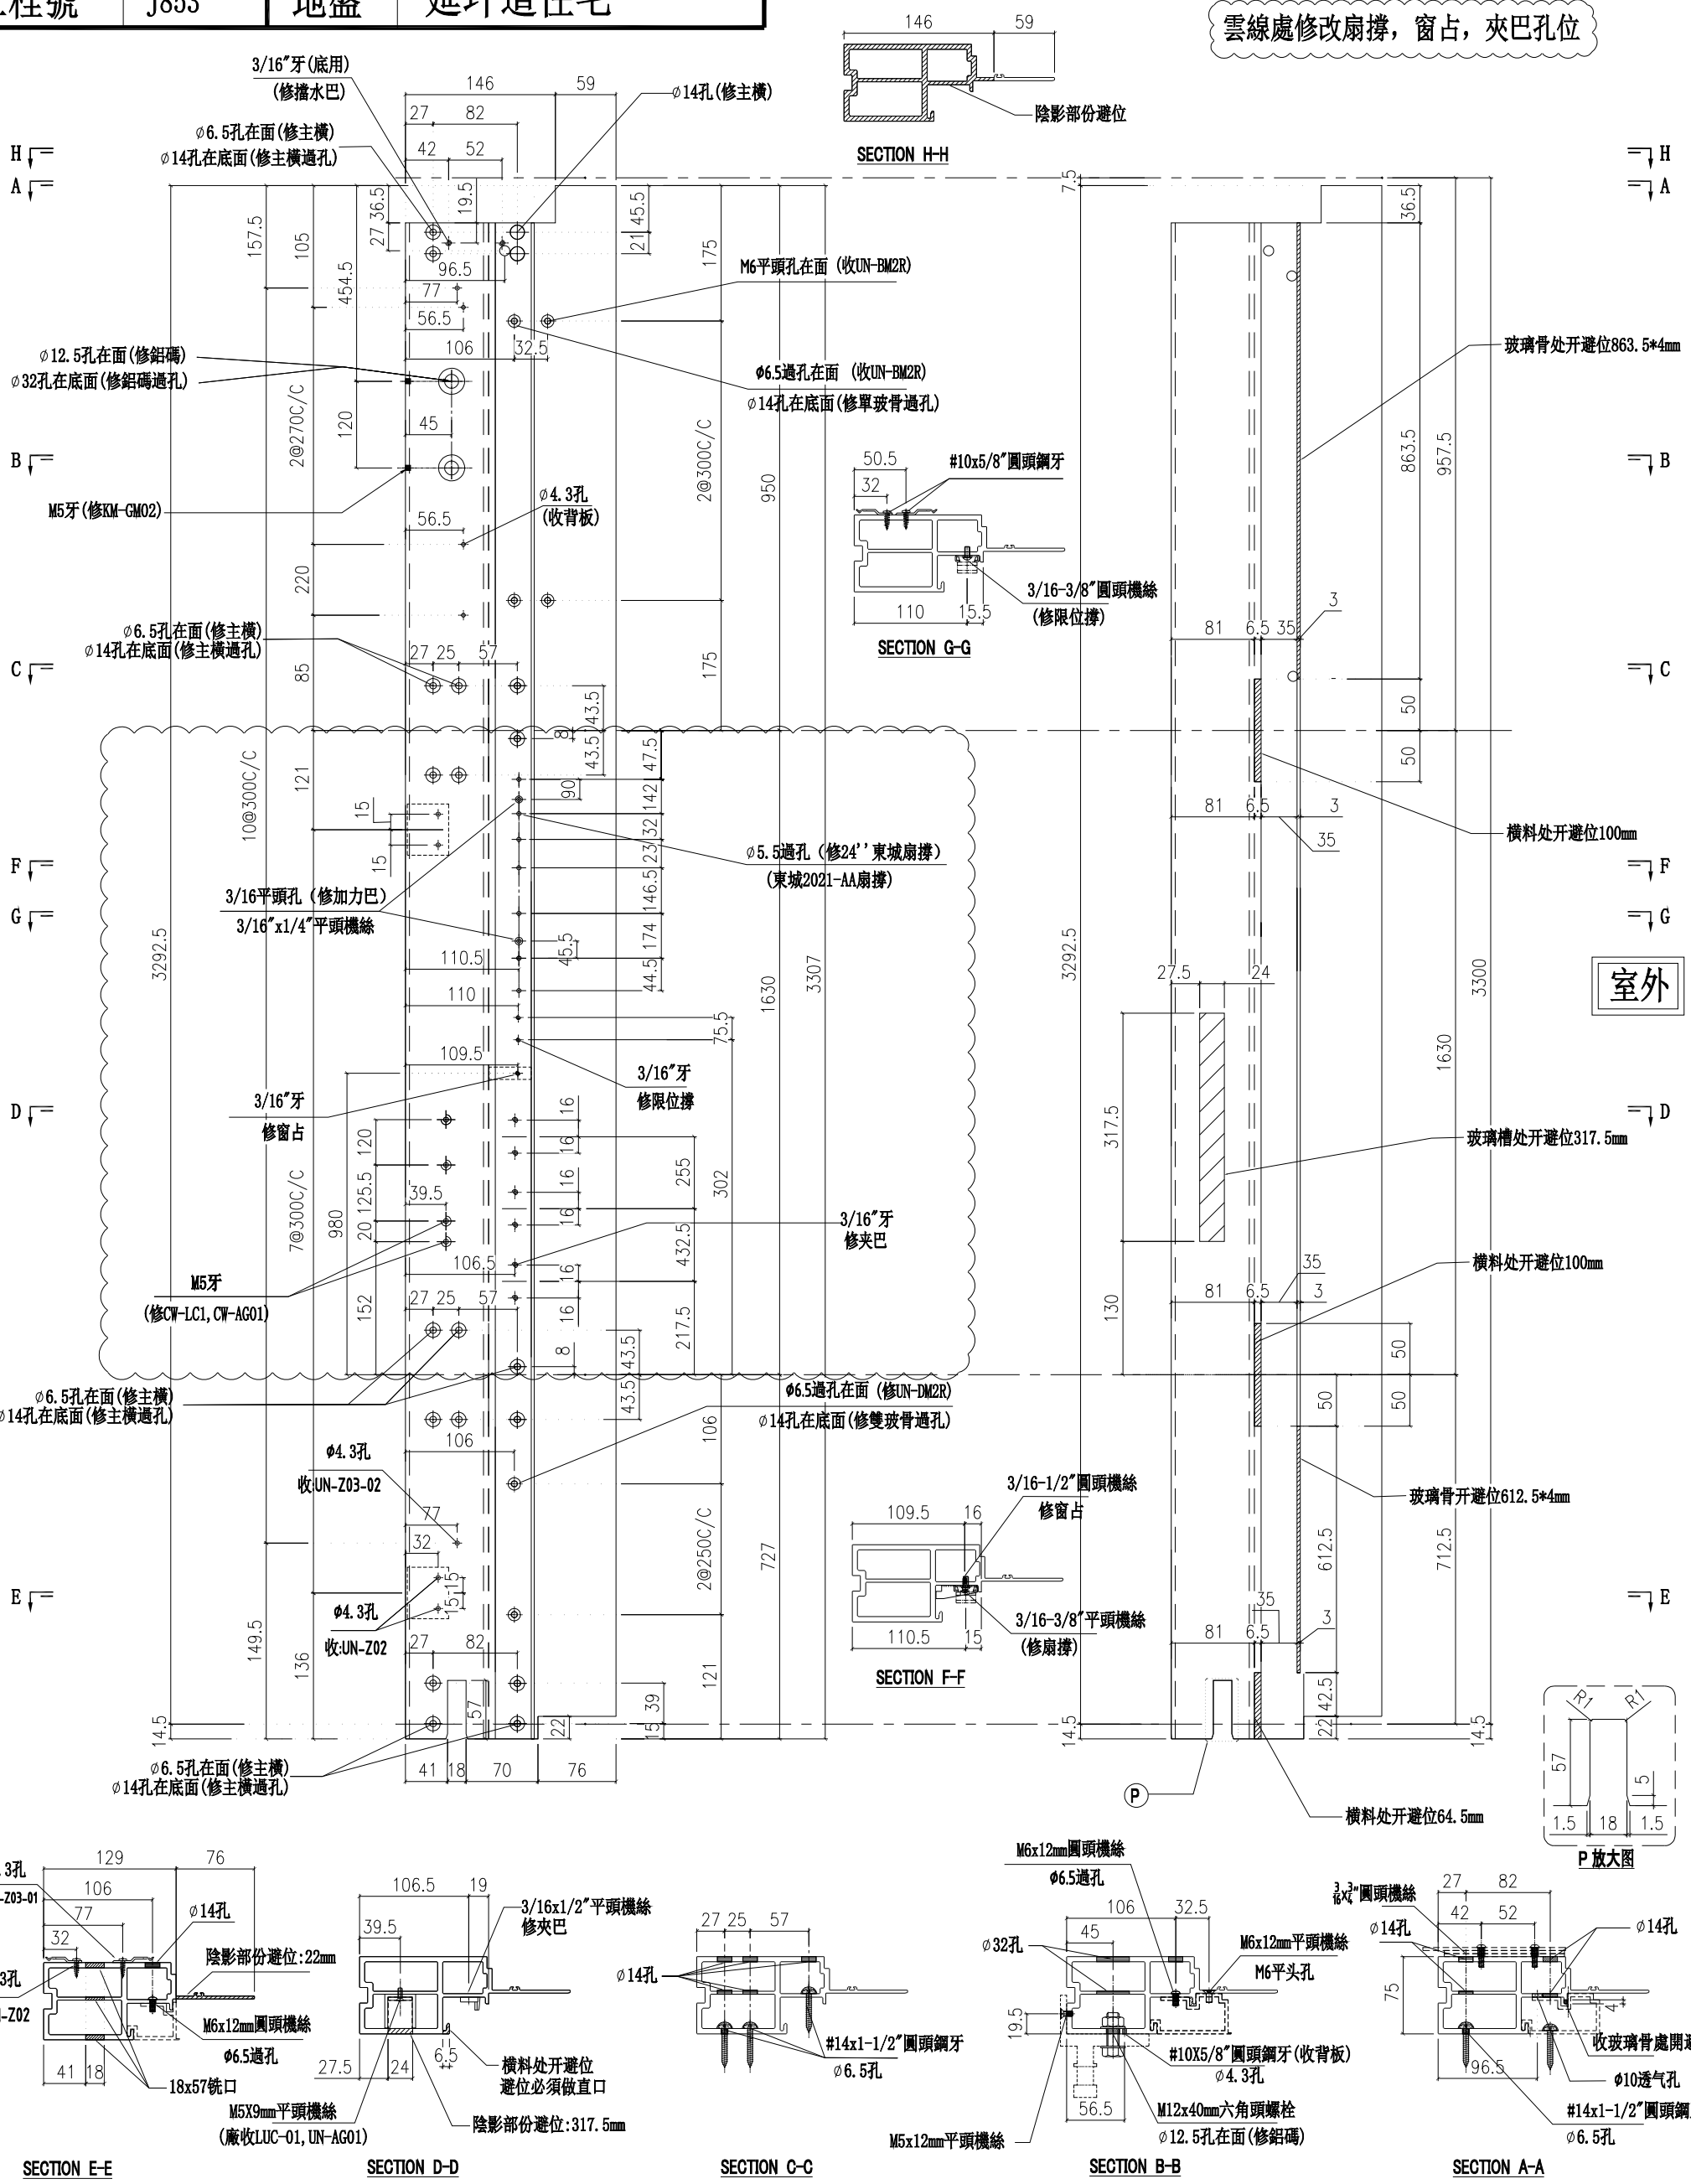

名稱	生邊企	制圖	付吉寧	2022.04.06	修改	A		
材料	X85976	復核	謝永林	2022.04.14	日期	2022.05.14		
顏色	JMQ213457(三塗)	批準	胡哥		圖號	X85976-01aFR		


美特鋁質 有限公司
MIDI Aluminium Fabricator Ltd.

請用A3打印

樓層	數量	總數	位置	樓層
1	1	1	CW-PTMB19b	23F
總計：		1		

雲線處修改扇撐，窗占，夾巴孔位

工程號	J853	地盤	延坪道住宅

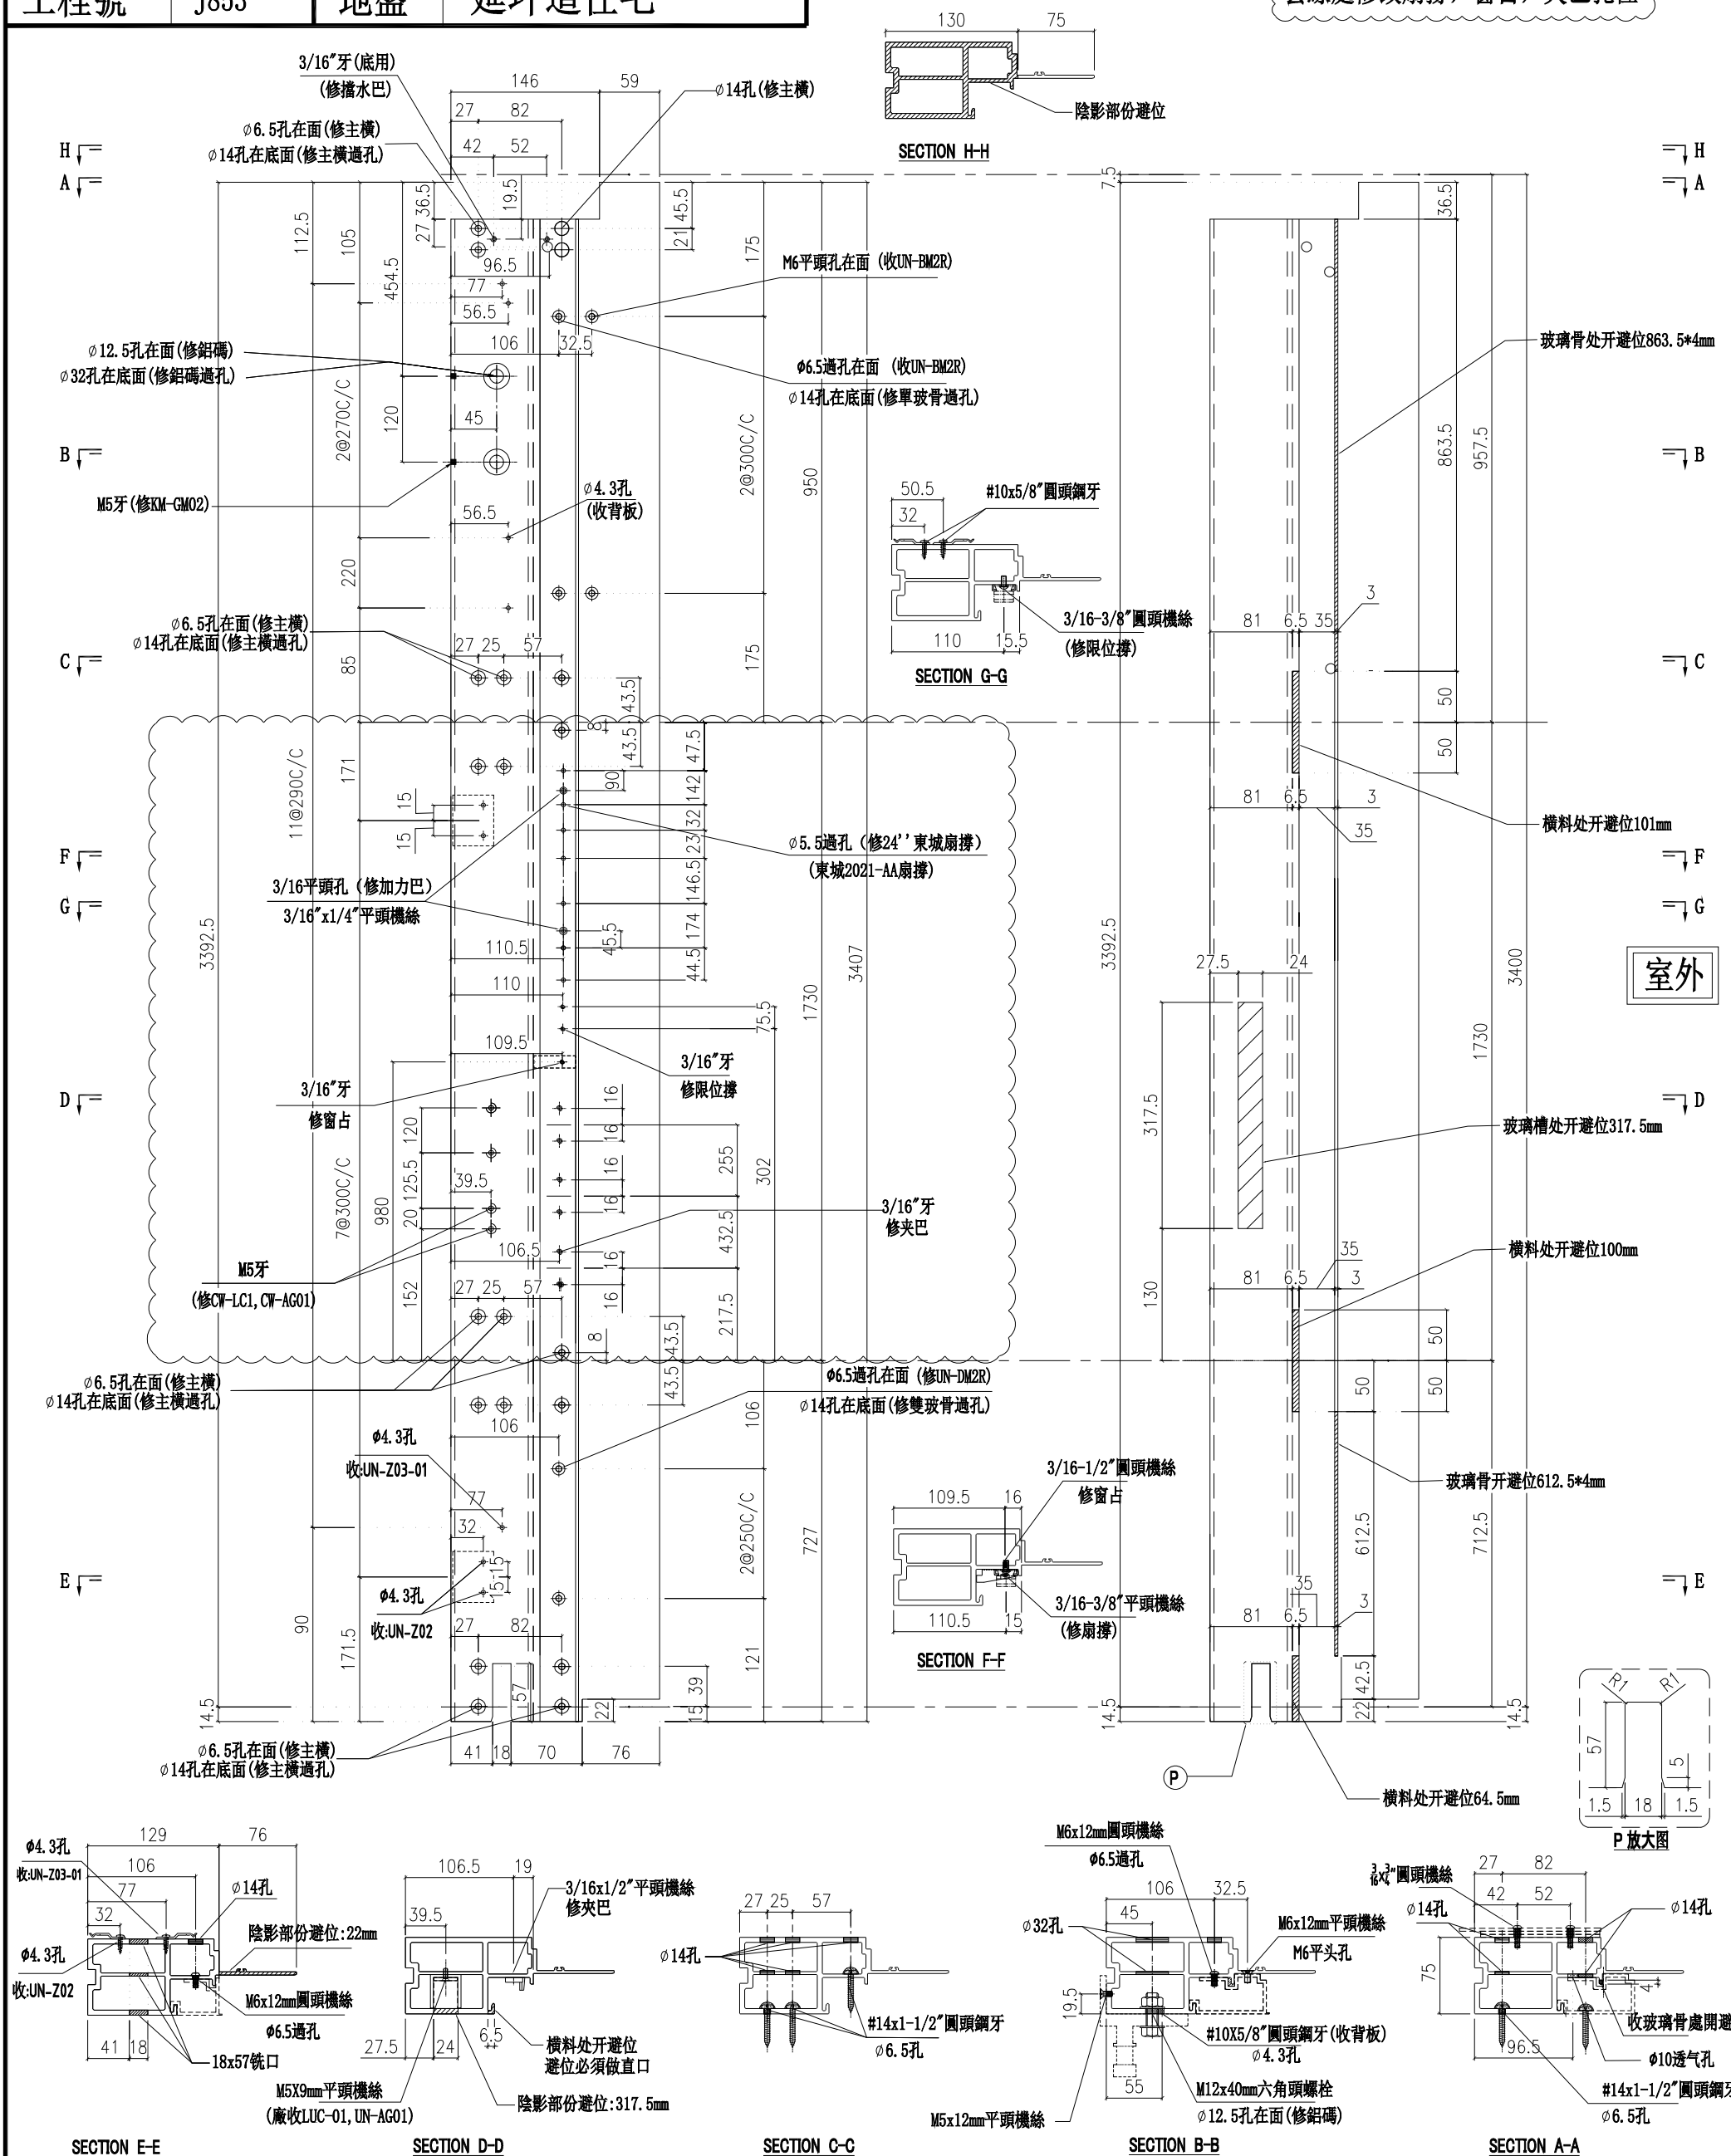

名稱	生邊企	制圖	付吉寧	2022.04.06	修改	A		
材料	X85976	復核	謝永林	2022.04.14	日期	2022.05.14		
顏色	JMQ213457(三塗)	批準	胡哥		圖號	X85976-01bFR		


美特鋁質 有限公司
MIDI Aluminium Fabricator Ltd.

請用A3打印

層數	數量	總數	位置	樓層
10	1	10	CW-PTBB50	10F-15F,17F-22F

工程號	J853	地盤	延坪道住宅

雲線處修改扇撐，窗占，夾巴孔位

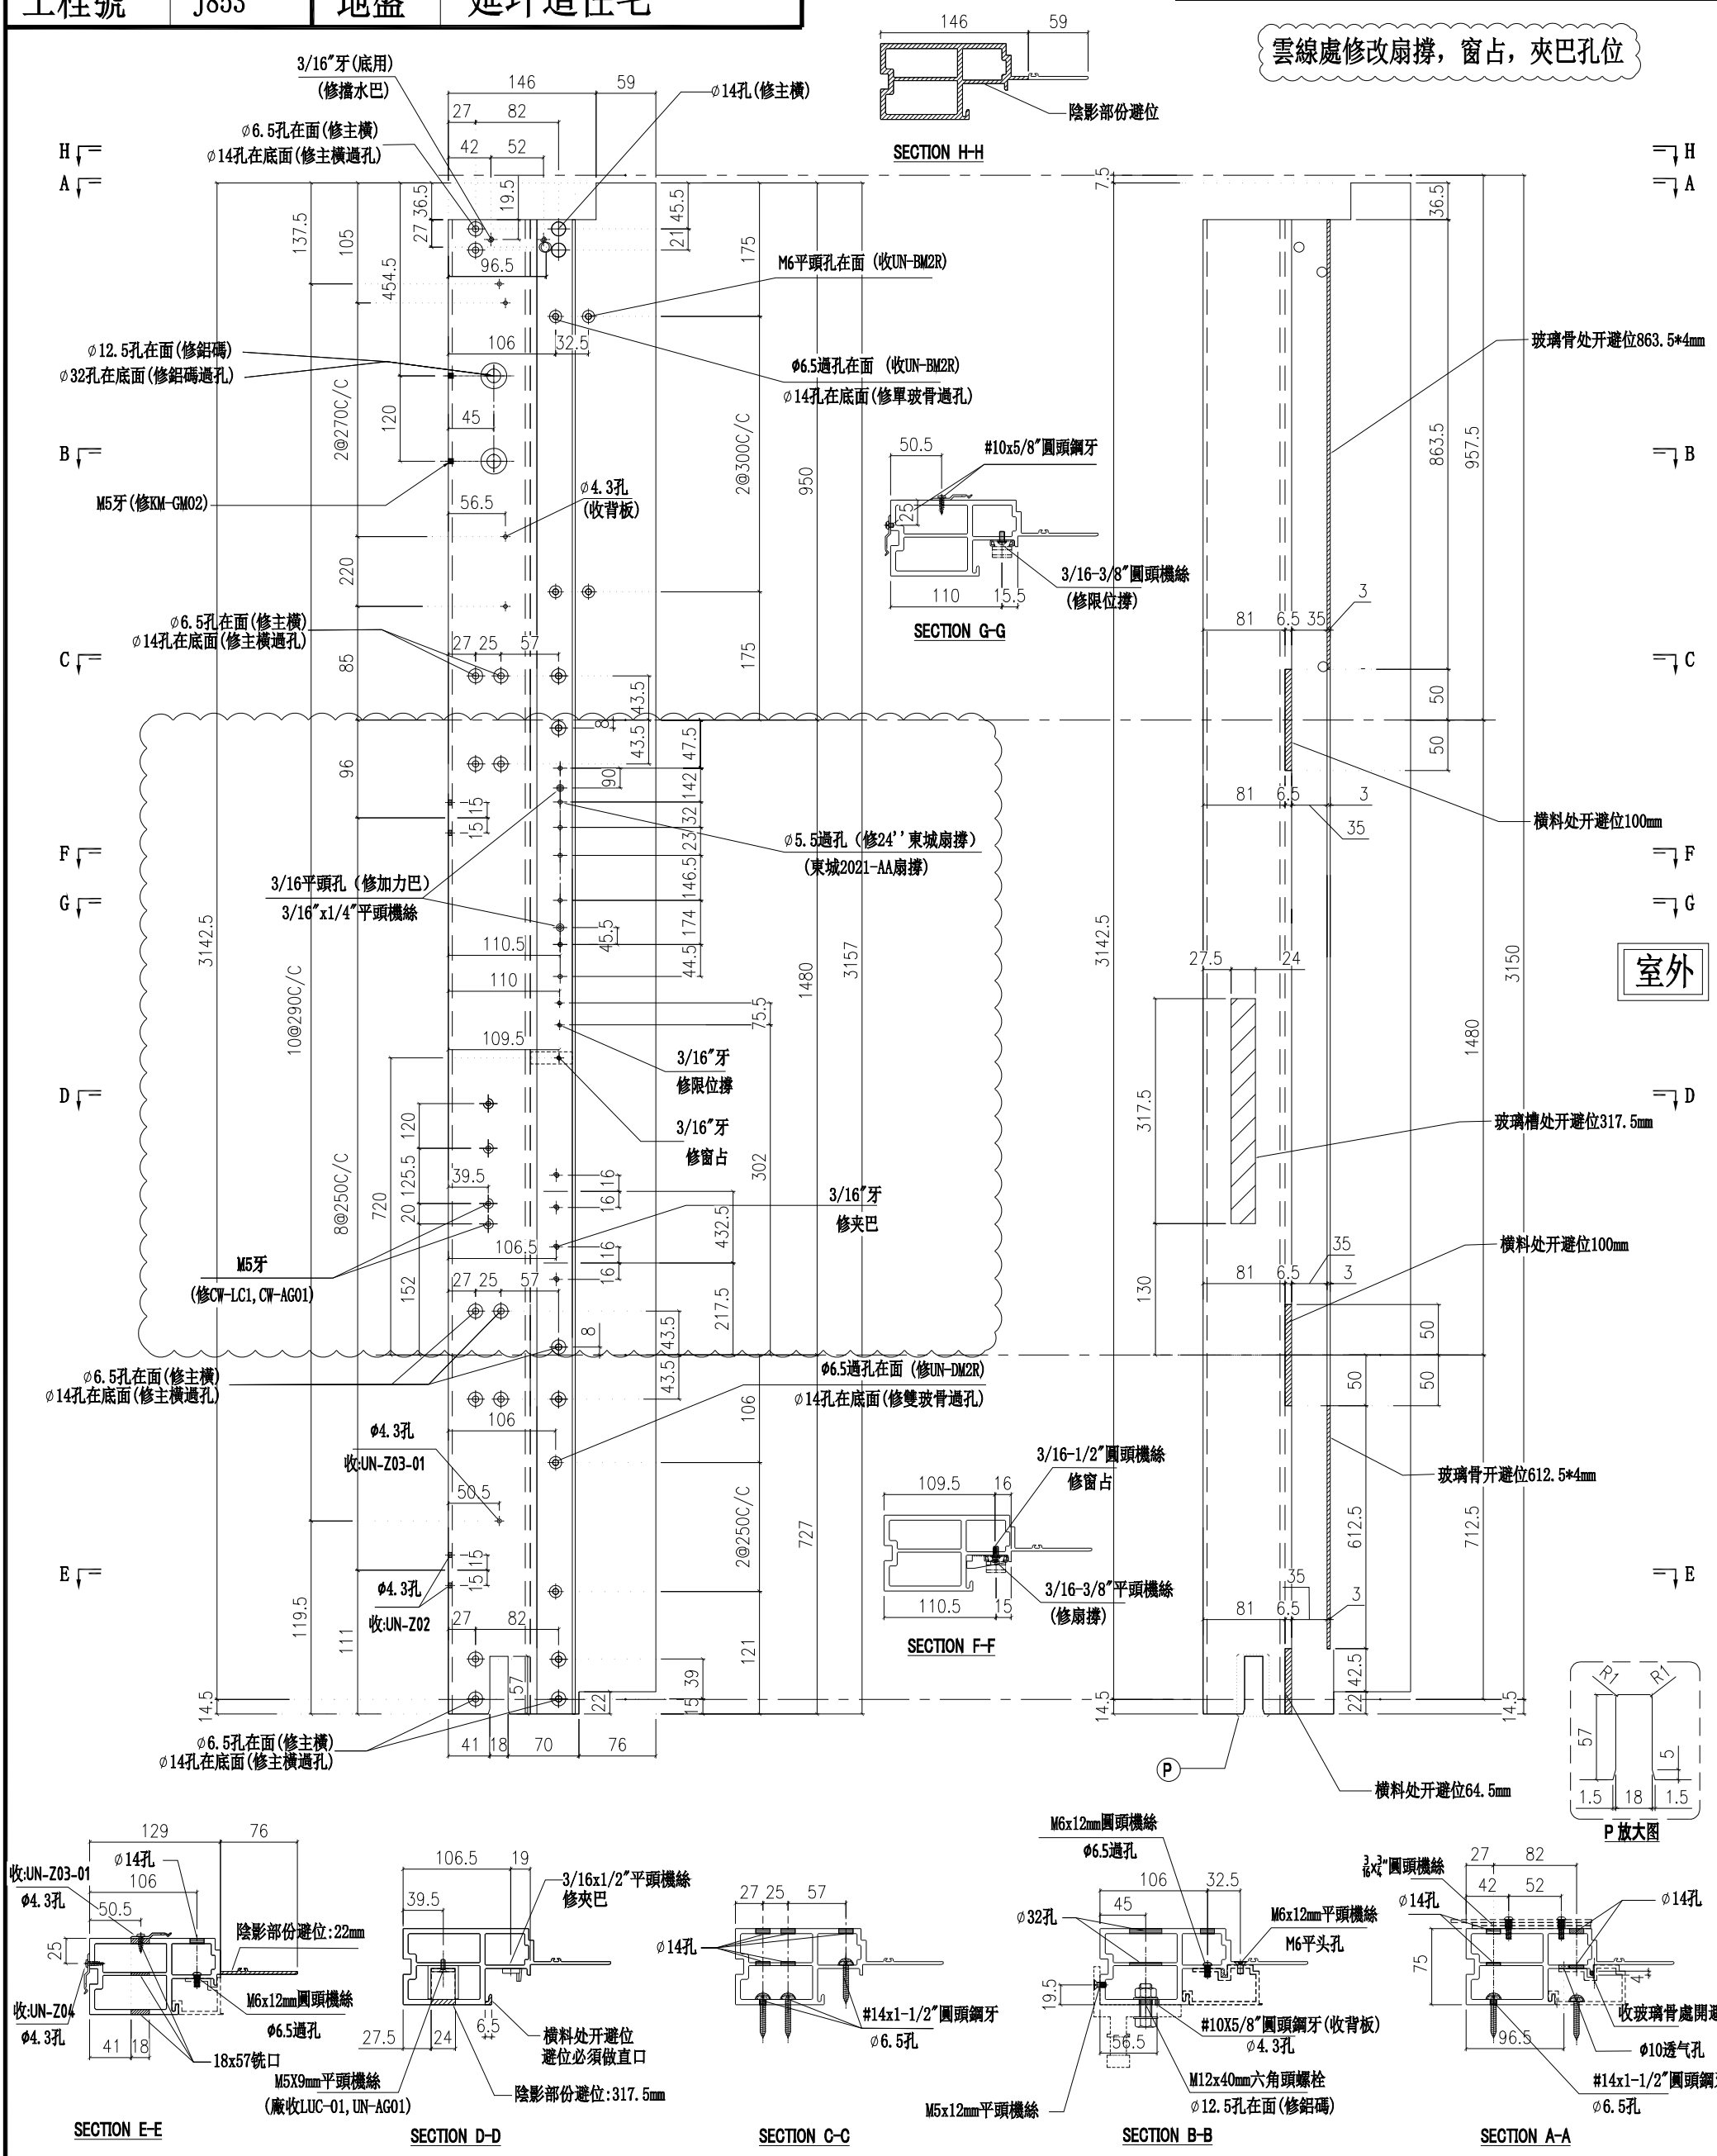

名稱	生邊企	制圖	付吉寧	2022.04.06	修改	A		
材料	X85976	復核	謝永林	2022.04.14	日期	2022.05.14		
顏色	JMQ213457(三塗)	批準	胡鳥		圖號	X85976-01RZ		


美特鋁質 有限公司
MIDI Aluminium Fabricator Ltd.

請用A3打印

層數	數量	總數	位置	樓層
2	1	2	CW-PTBB50a	16F,25F

工程號	J853	地盤	延坪道住宅

雲線處修改扇撐，窗占，夾巴孔位

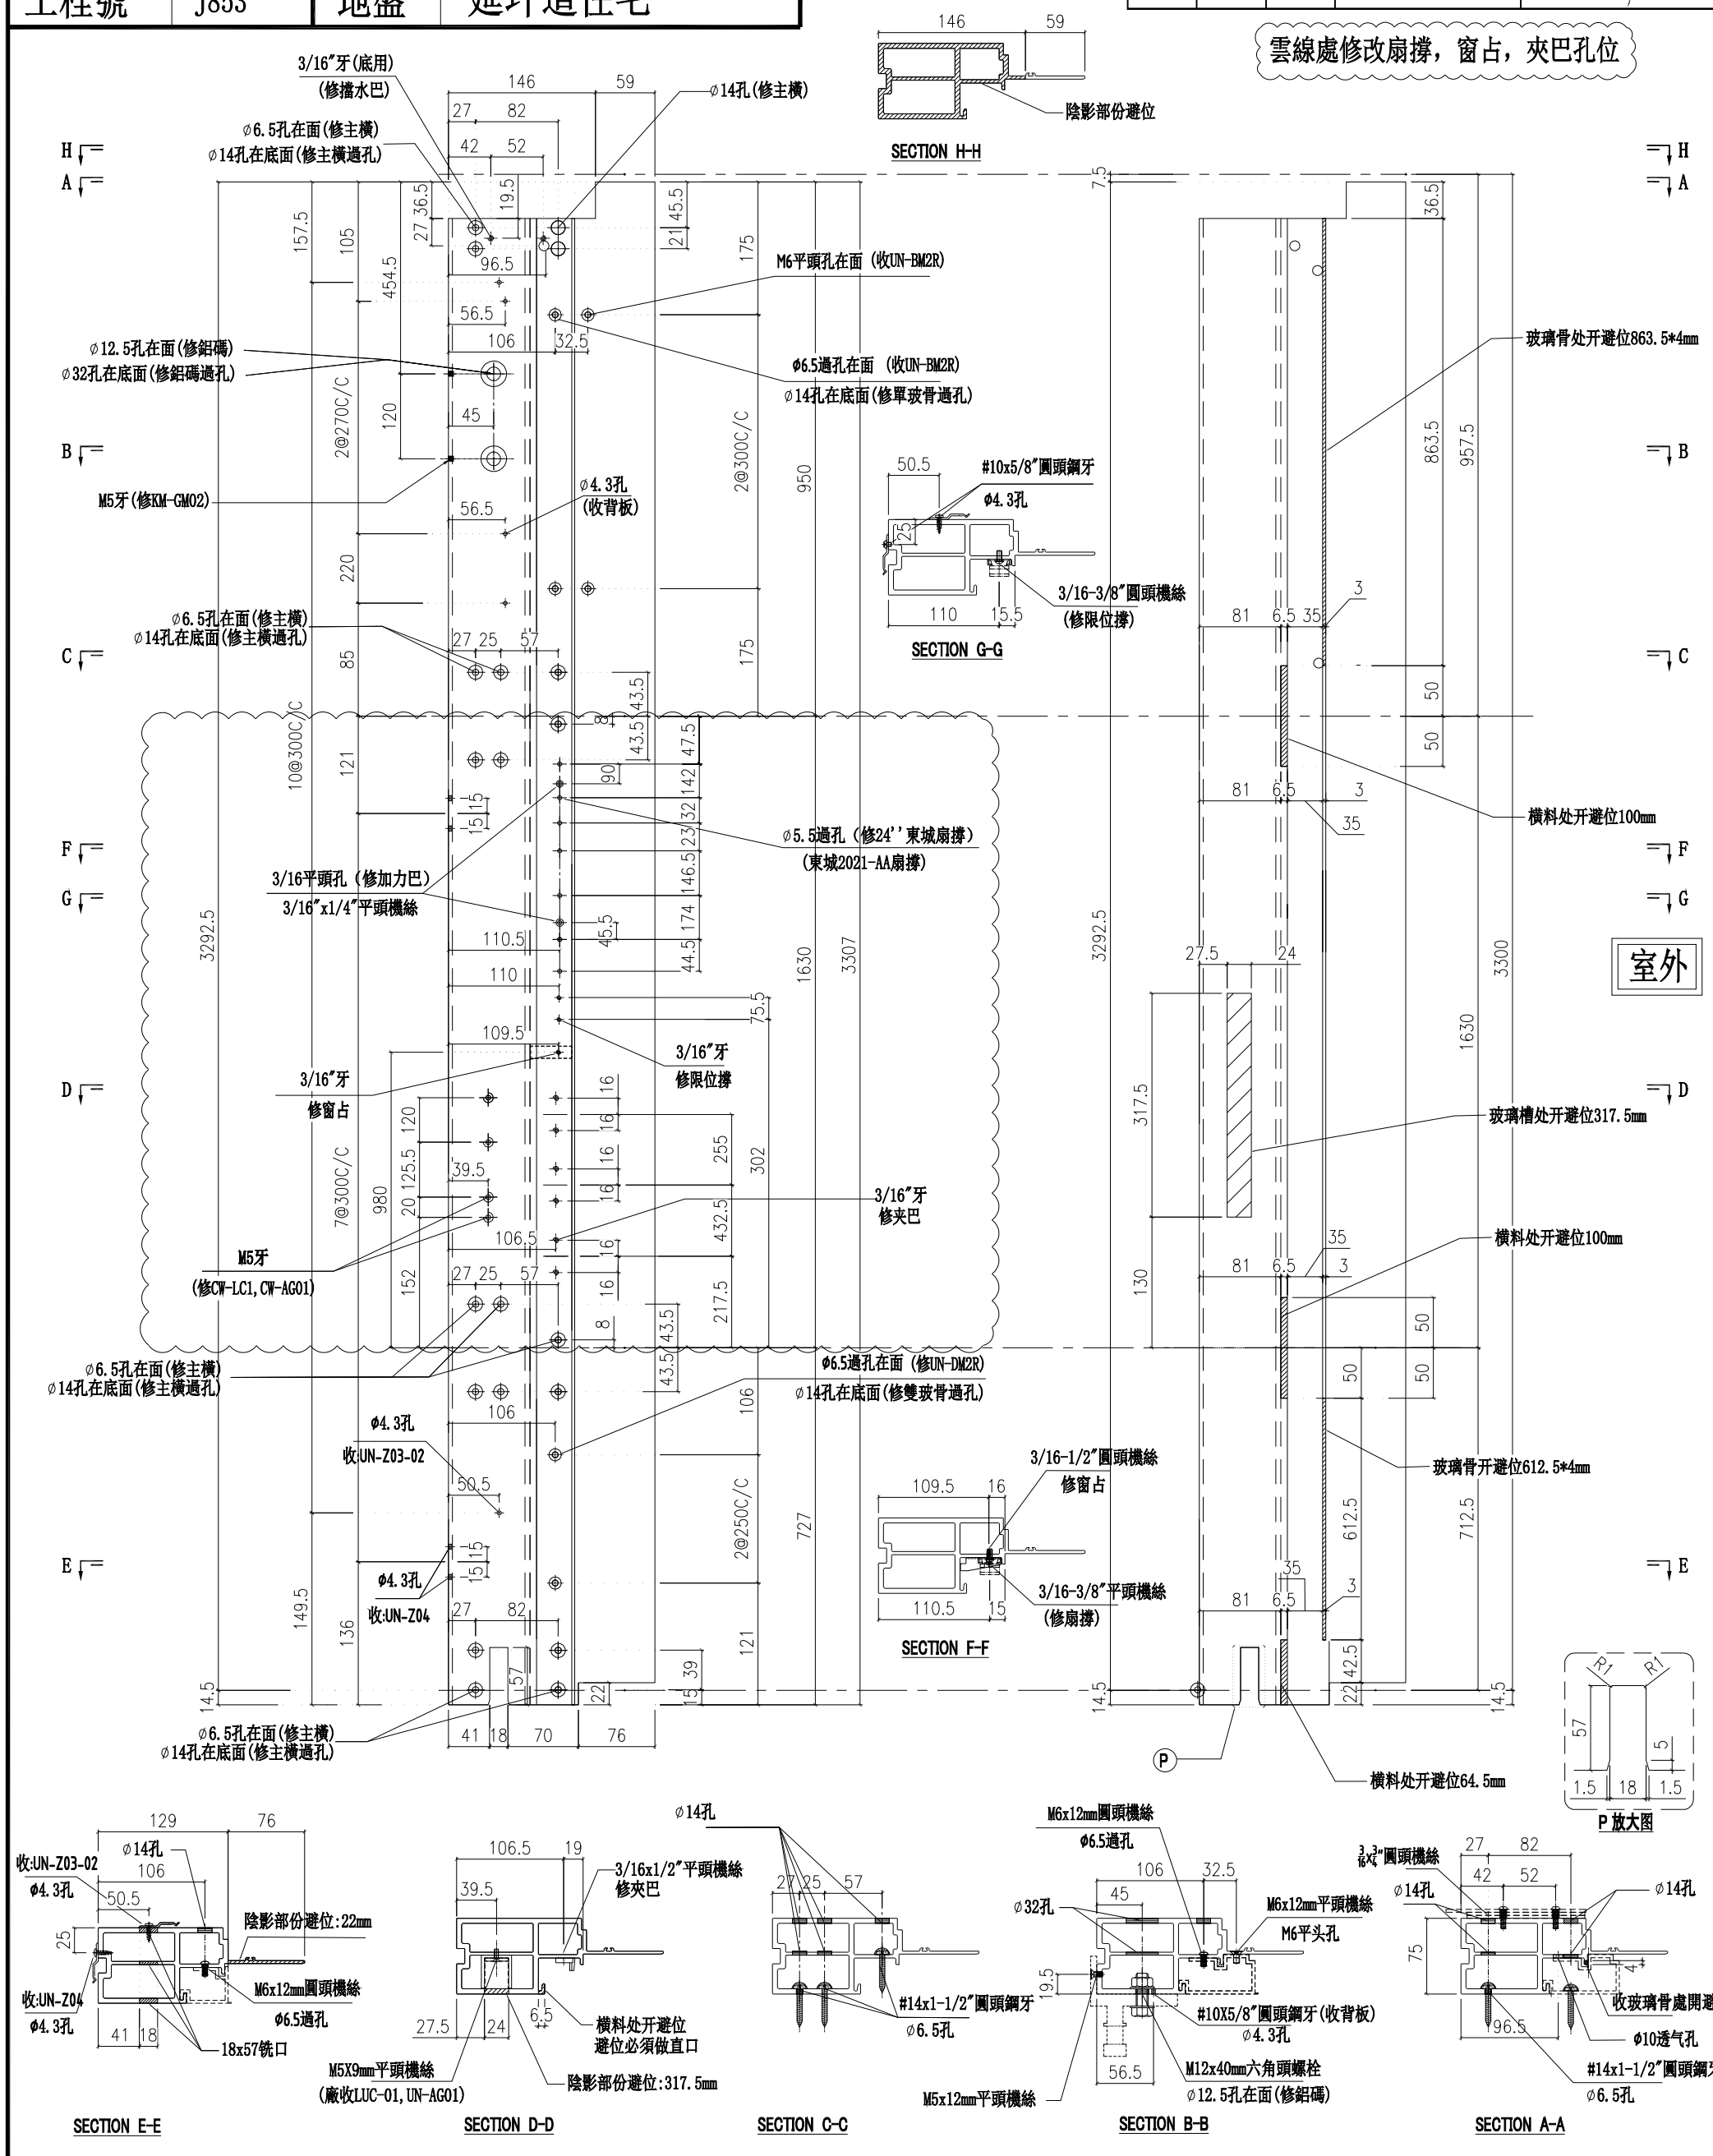

名稱	生邊企	制圖	付吉寧	2022.04.06	修改	A		
材料	X85976	復核	謝永林	2022.04.14	日期	2022.05.14		
顏色	JMQ213457(三塗)	批準	胡哂		圖號	X85976-01aRZ		


美特鋁質 有限公司
MIDI Aluminium Fabricator Ltd.

請用A3打印

層數	數量	總數	位置	樓層
1	1	1	CW-PTBB50b	23F

雲線處修改扇撐，窗占，夾巴孔位

工程號	J853	地盤	延坪道住宅

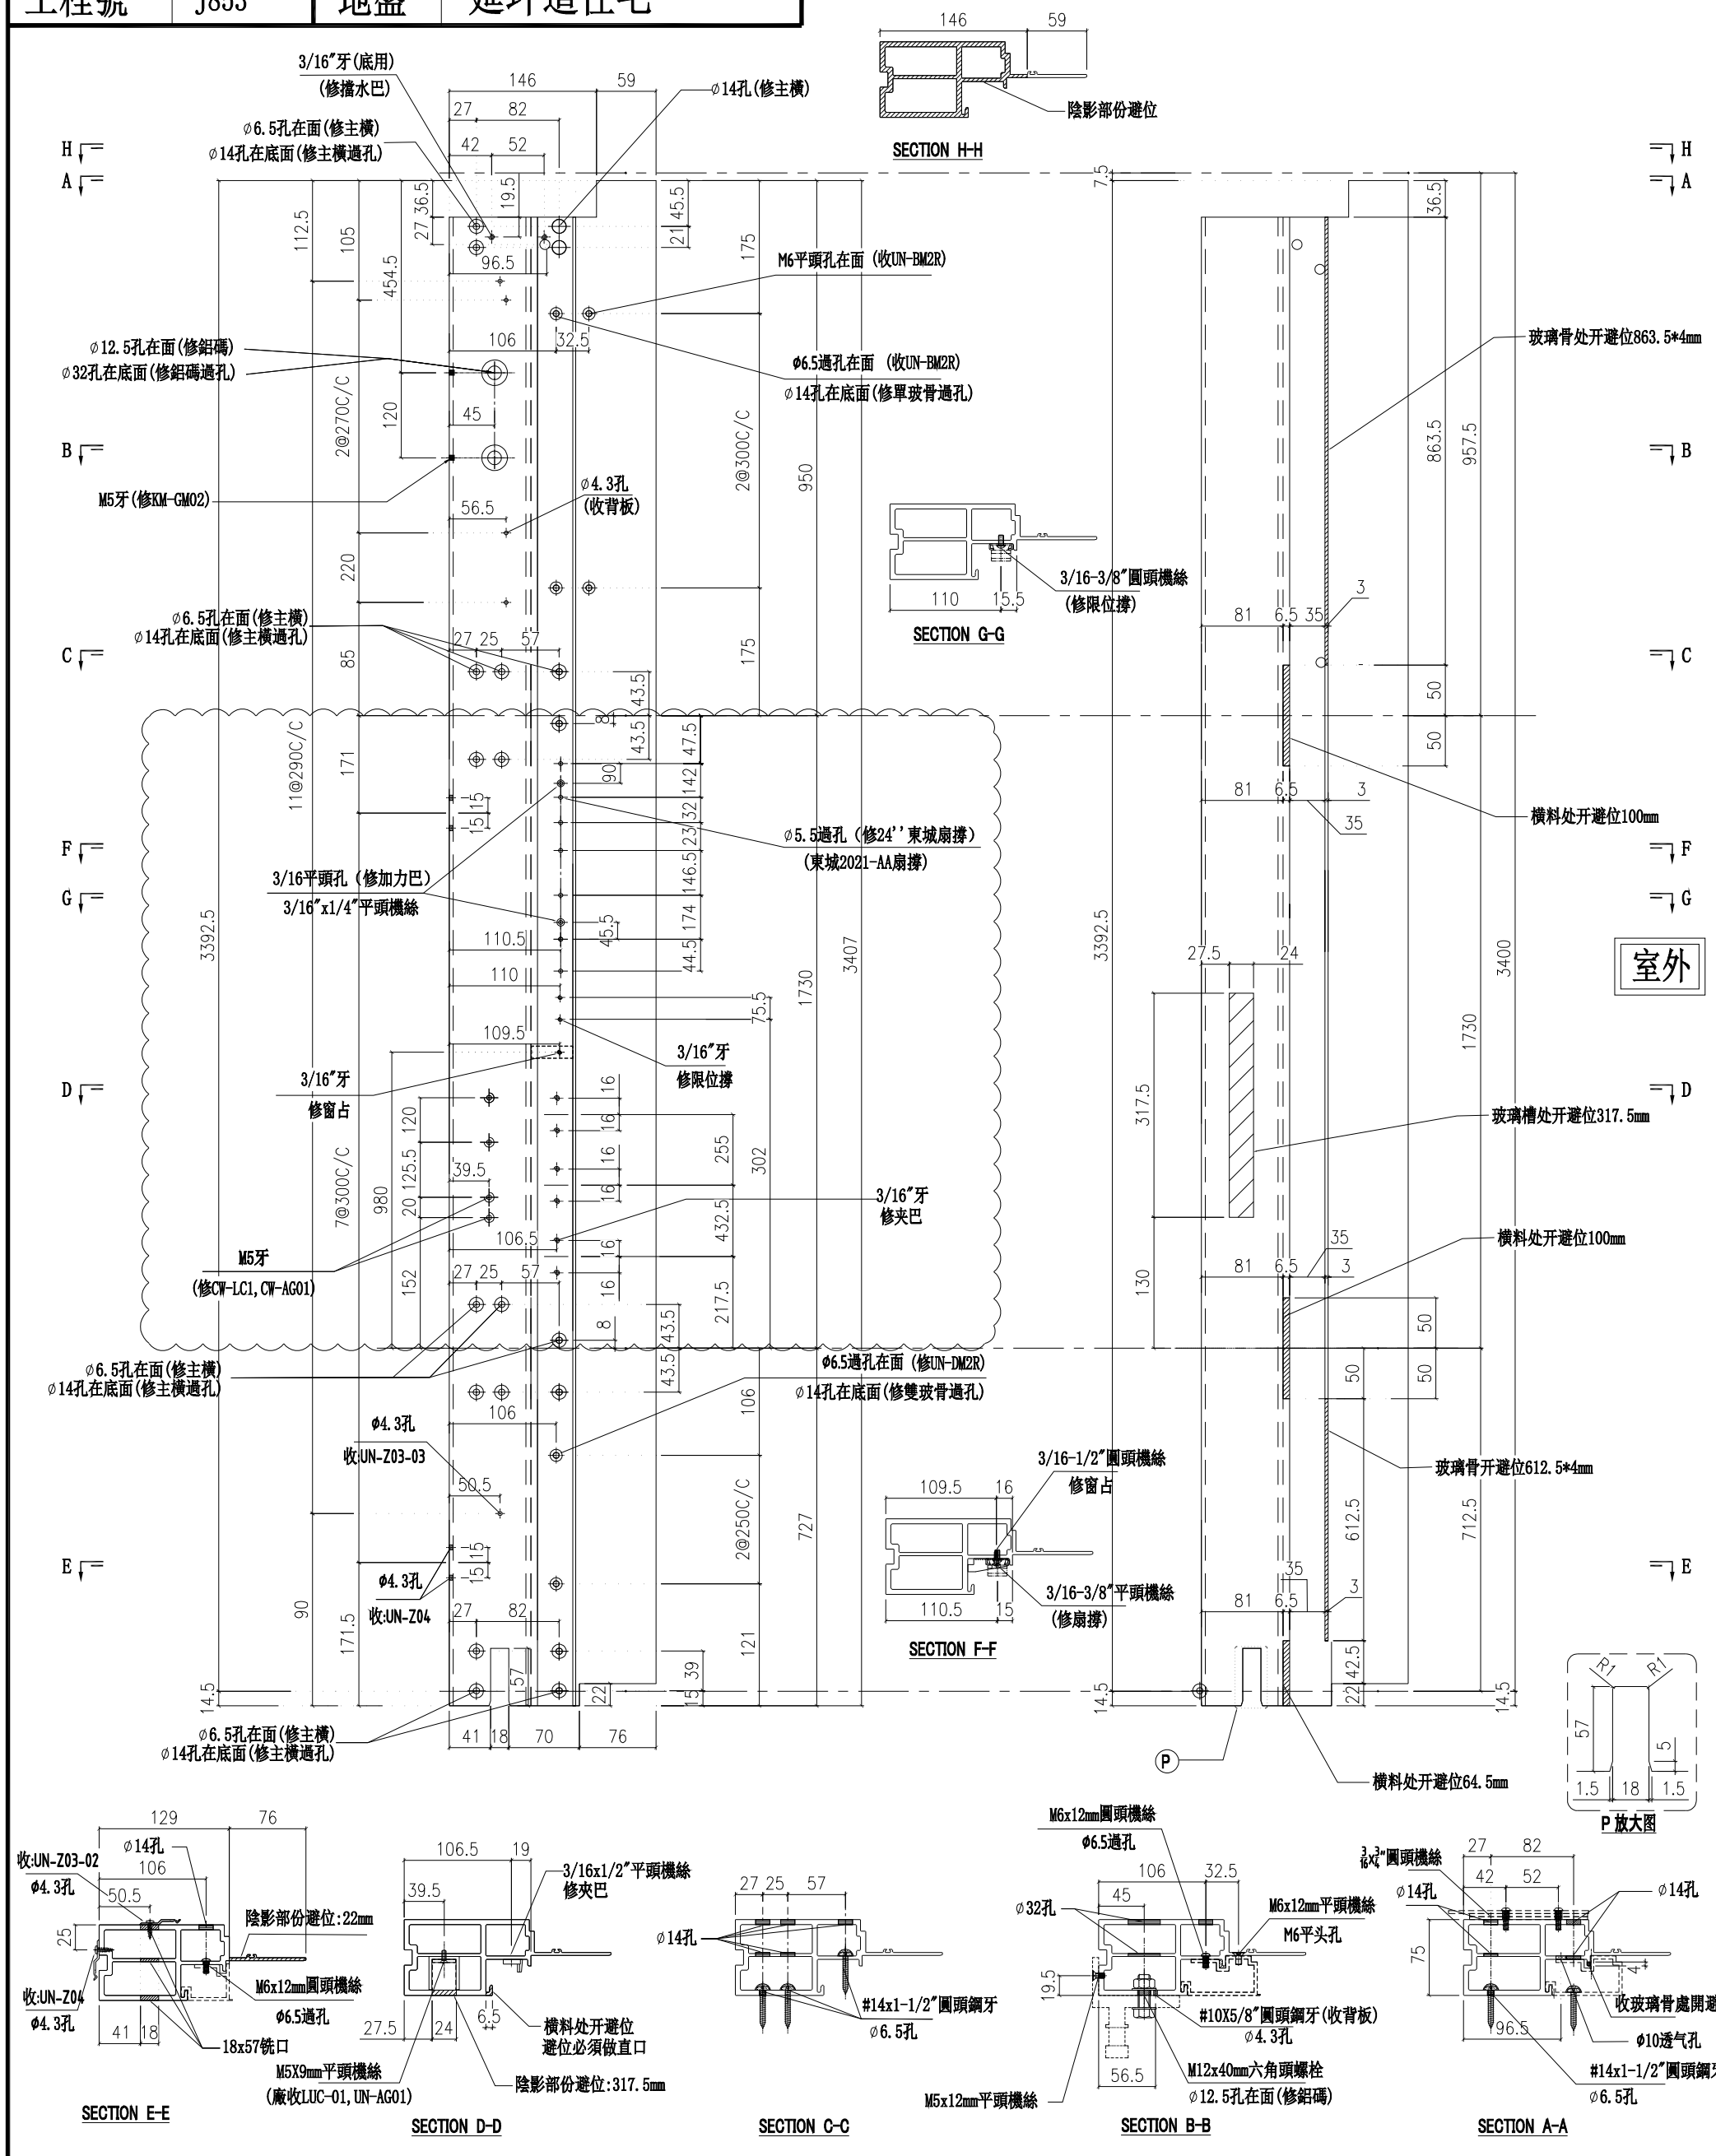


名稱	生邊企	制圖	付吉寧	2022.04.06	修改	A		
材料	X85976	復核	謝永林	2022.04.14	日期	2022.05.14		
顏色	JMQ213457(三塗)	批準	胡鴻		圖號	X85976-01bRZ		

美特鋁質 有限公司
MIDI Aluminium Fabricator Ltd.

請用A3打印

層數	數量	總數	位置	樓層
10	1	10	CW-PRMB06	10F-15F,17F-22F

工程號	J853	地盤	延坪道住宅

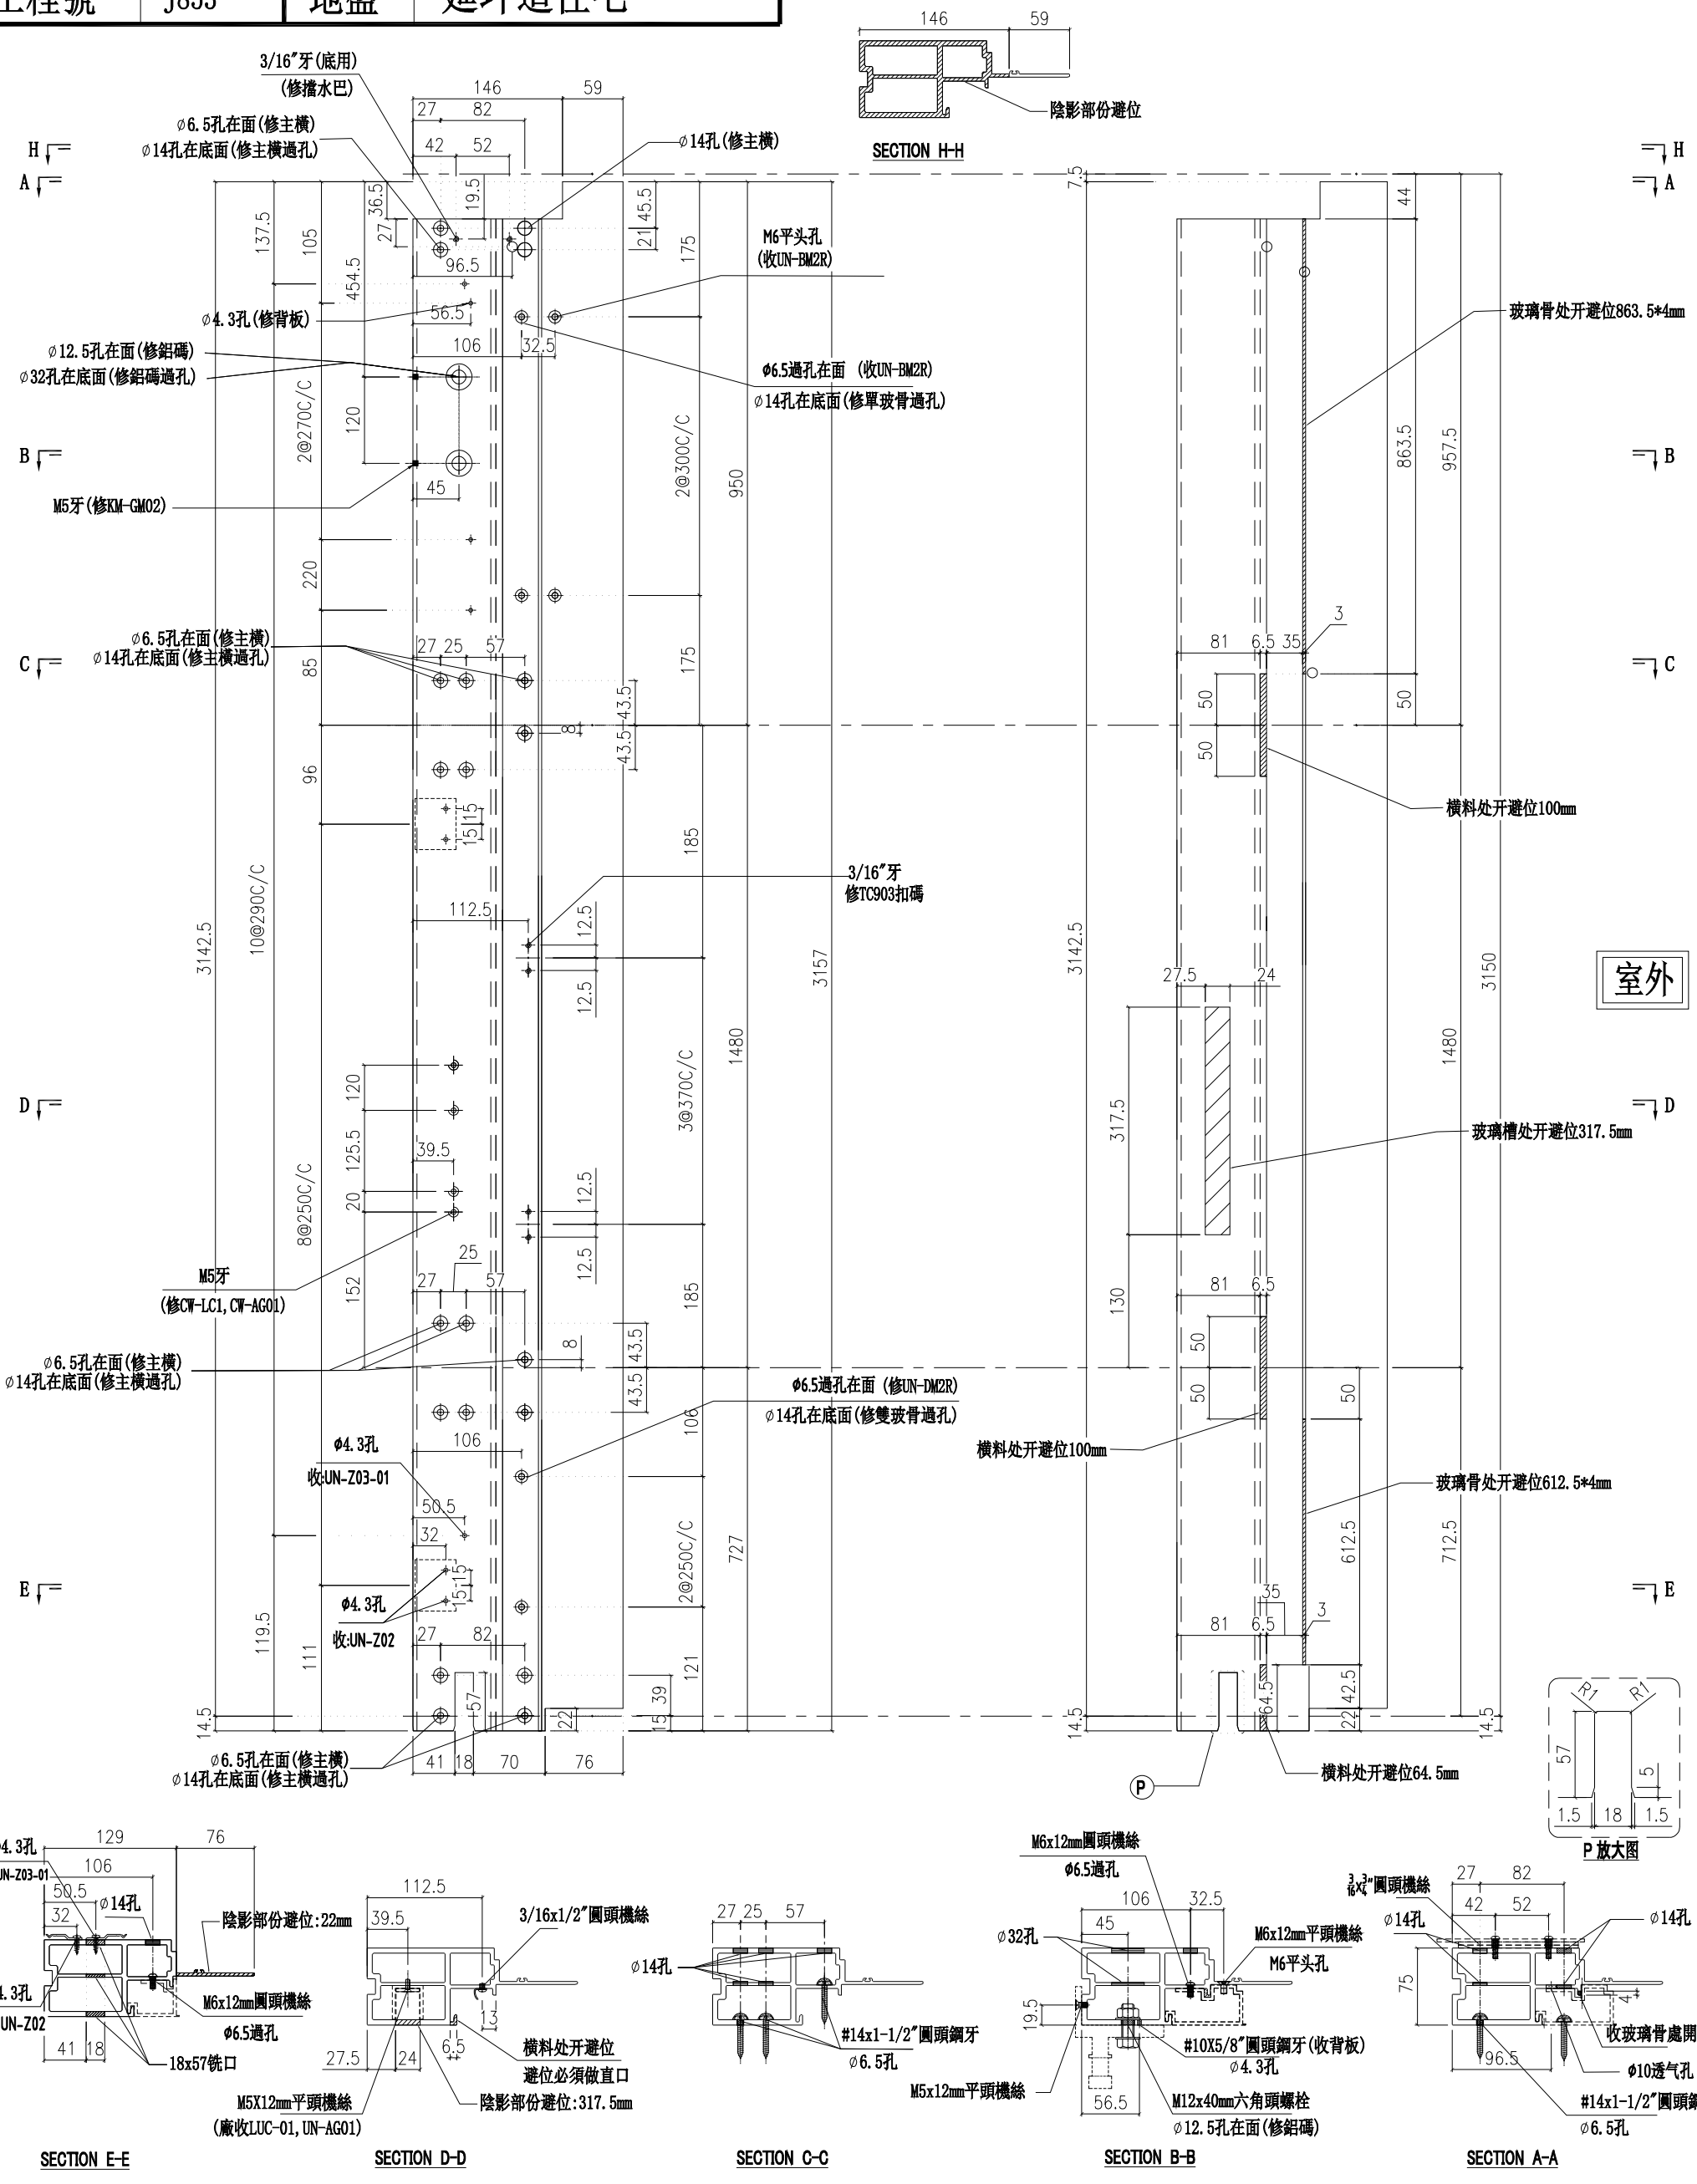


名稱	生邊企	制圖	付吉寧	2022.04.06	修改			
材料	X85976	復核	謝永林	2022.04.14	日期			
顏色	JMQ213457(三塗)	批準	胡鸣		圖號	X85976-02R		

美特鋁質 有限公司
MIDI Aluminium Fabricator Ltd.

請用A3打印

層數	數量	總數	位置	樓層
2	1	2	CW-PRMB06a	16F,25F

工程號	J853	地盤	延坪道住宅

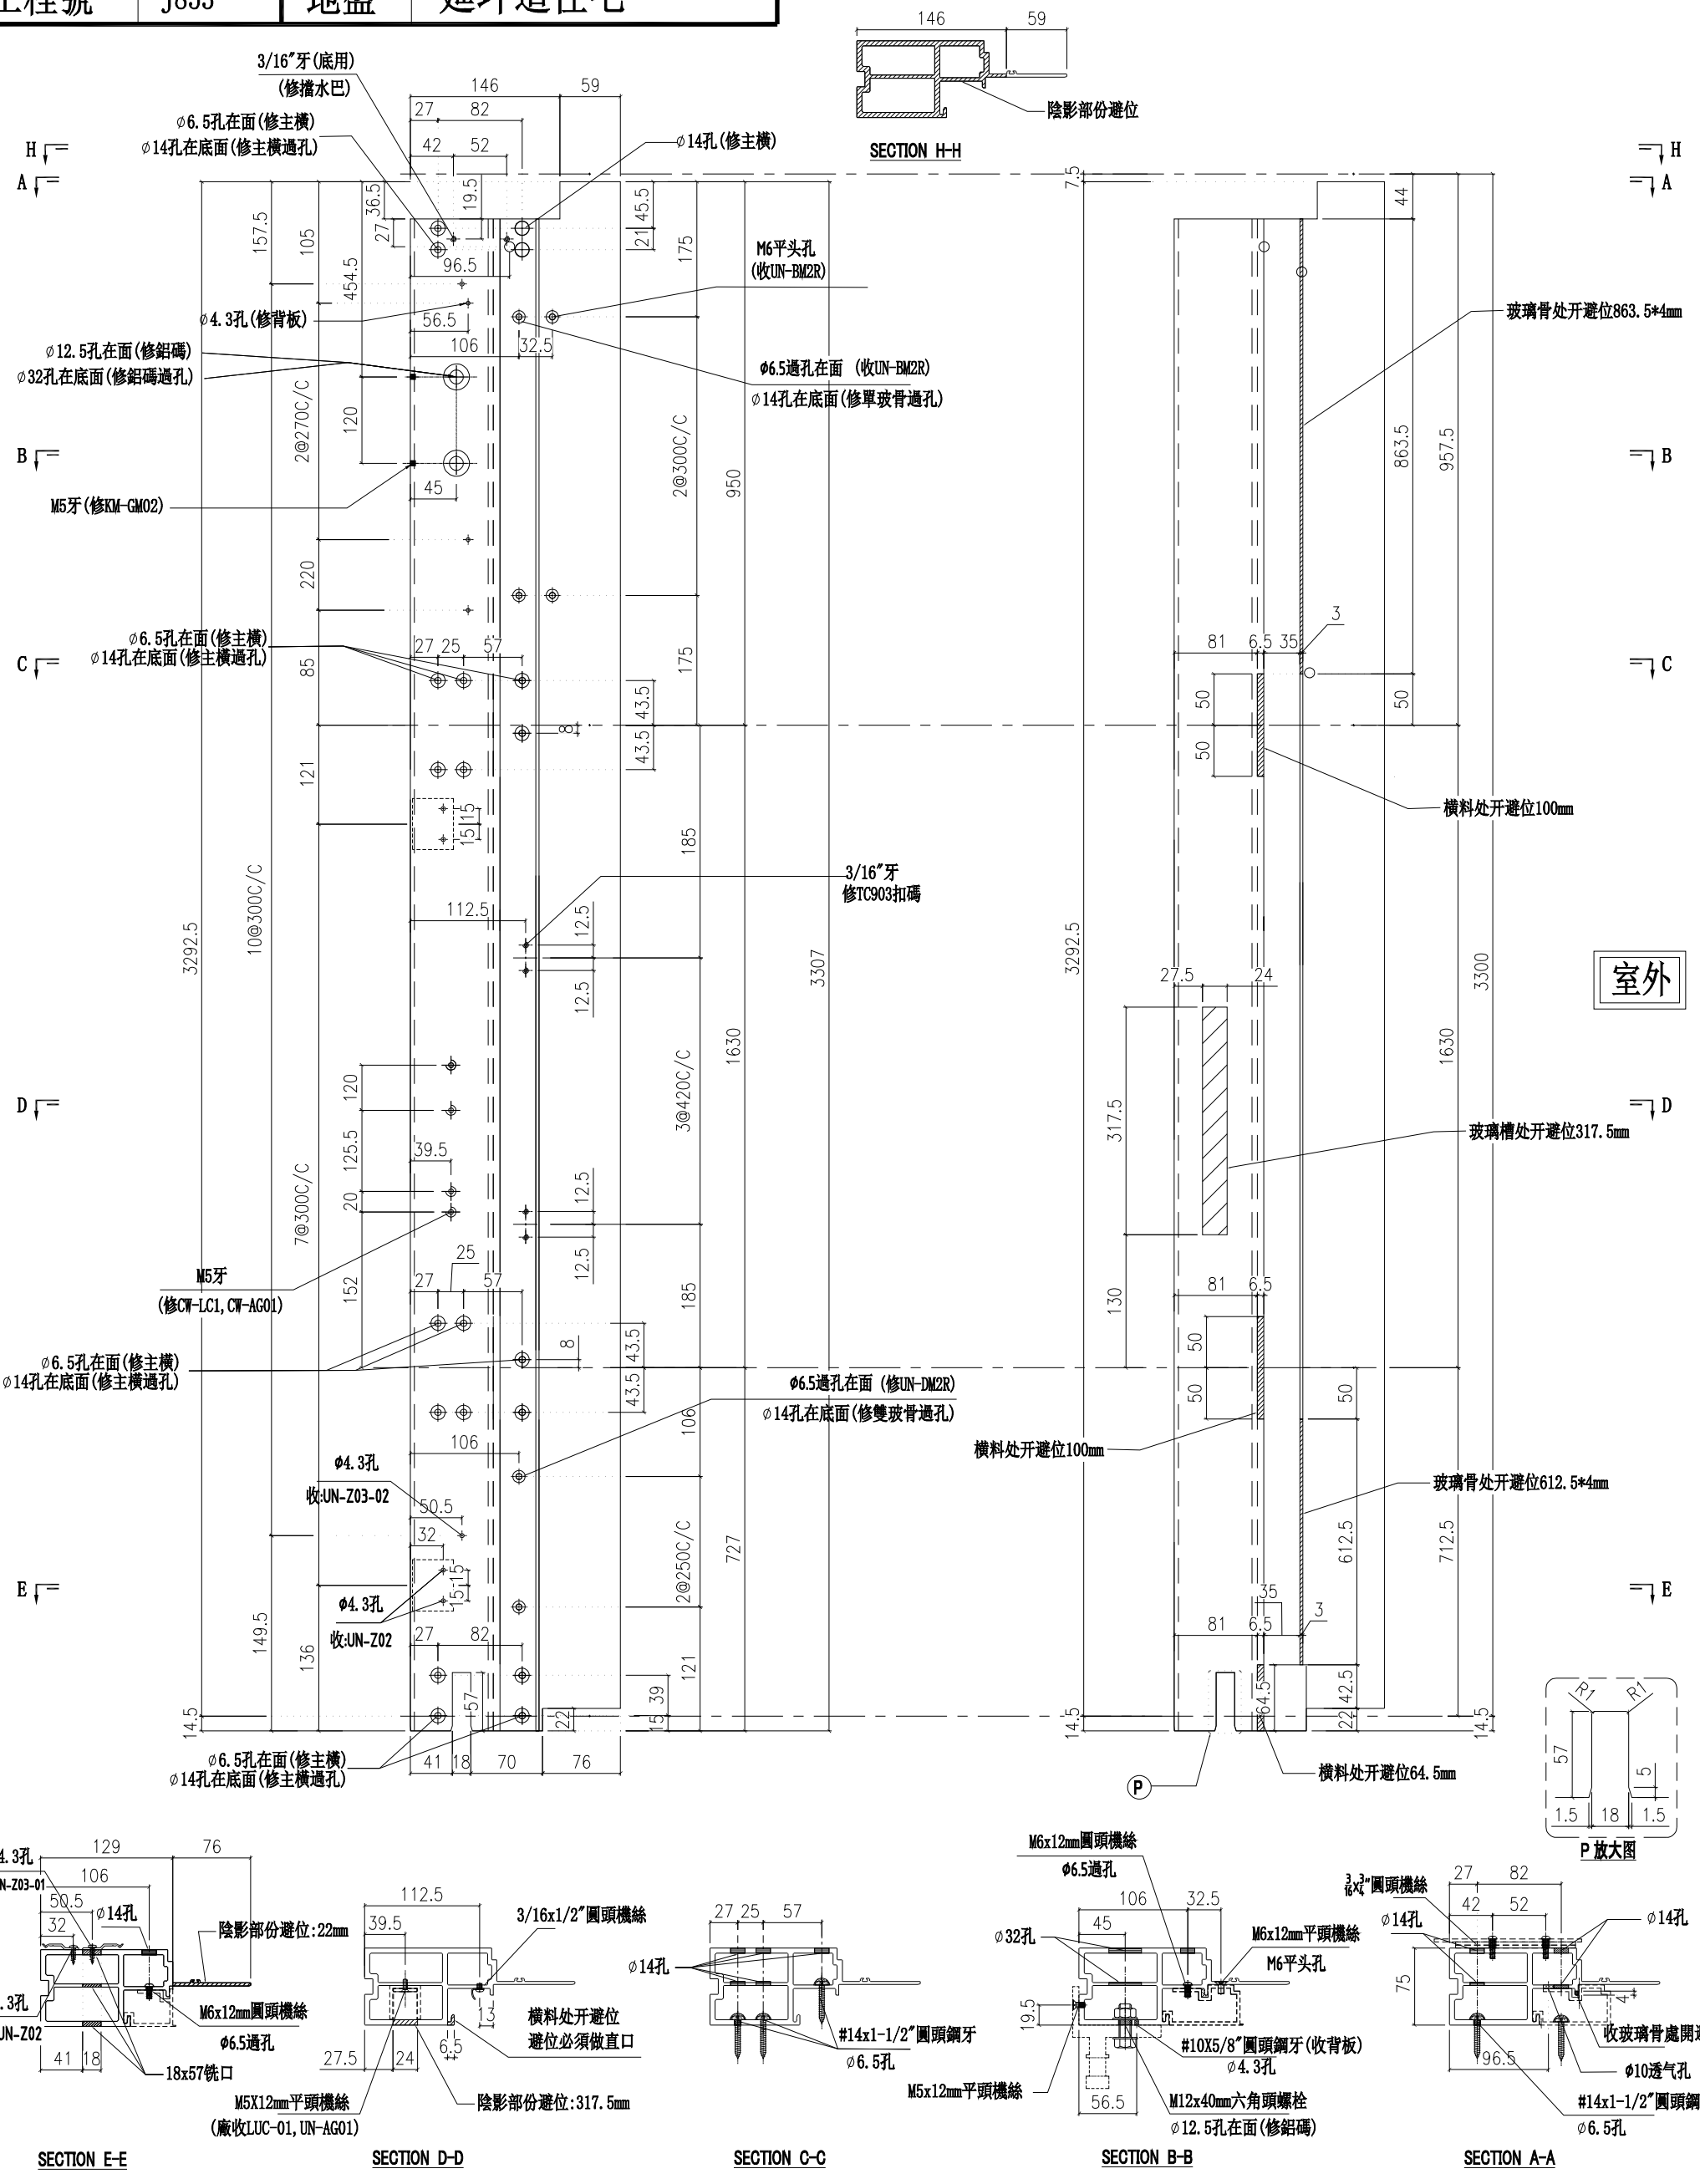


名稱	生邊企	制圖	付吉寧	2022.04.06	修改			
材料	X85976	復核	謝永林	2022.04.14	日期			
顏色	JMQ213457(三塗)	批準	胡鸣		圖號	X85976-02aR		

美特鋁質 有限公司
MIDI Aluminium Fabricator Ltd.

請用A3打印

層數	數量	總數	位置	樓層
1	1	1	CW-PRMB06b	23F

工程號	J853	地盤	延坪道住宅

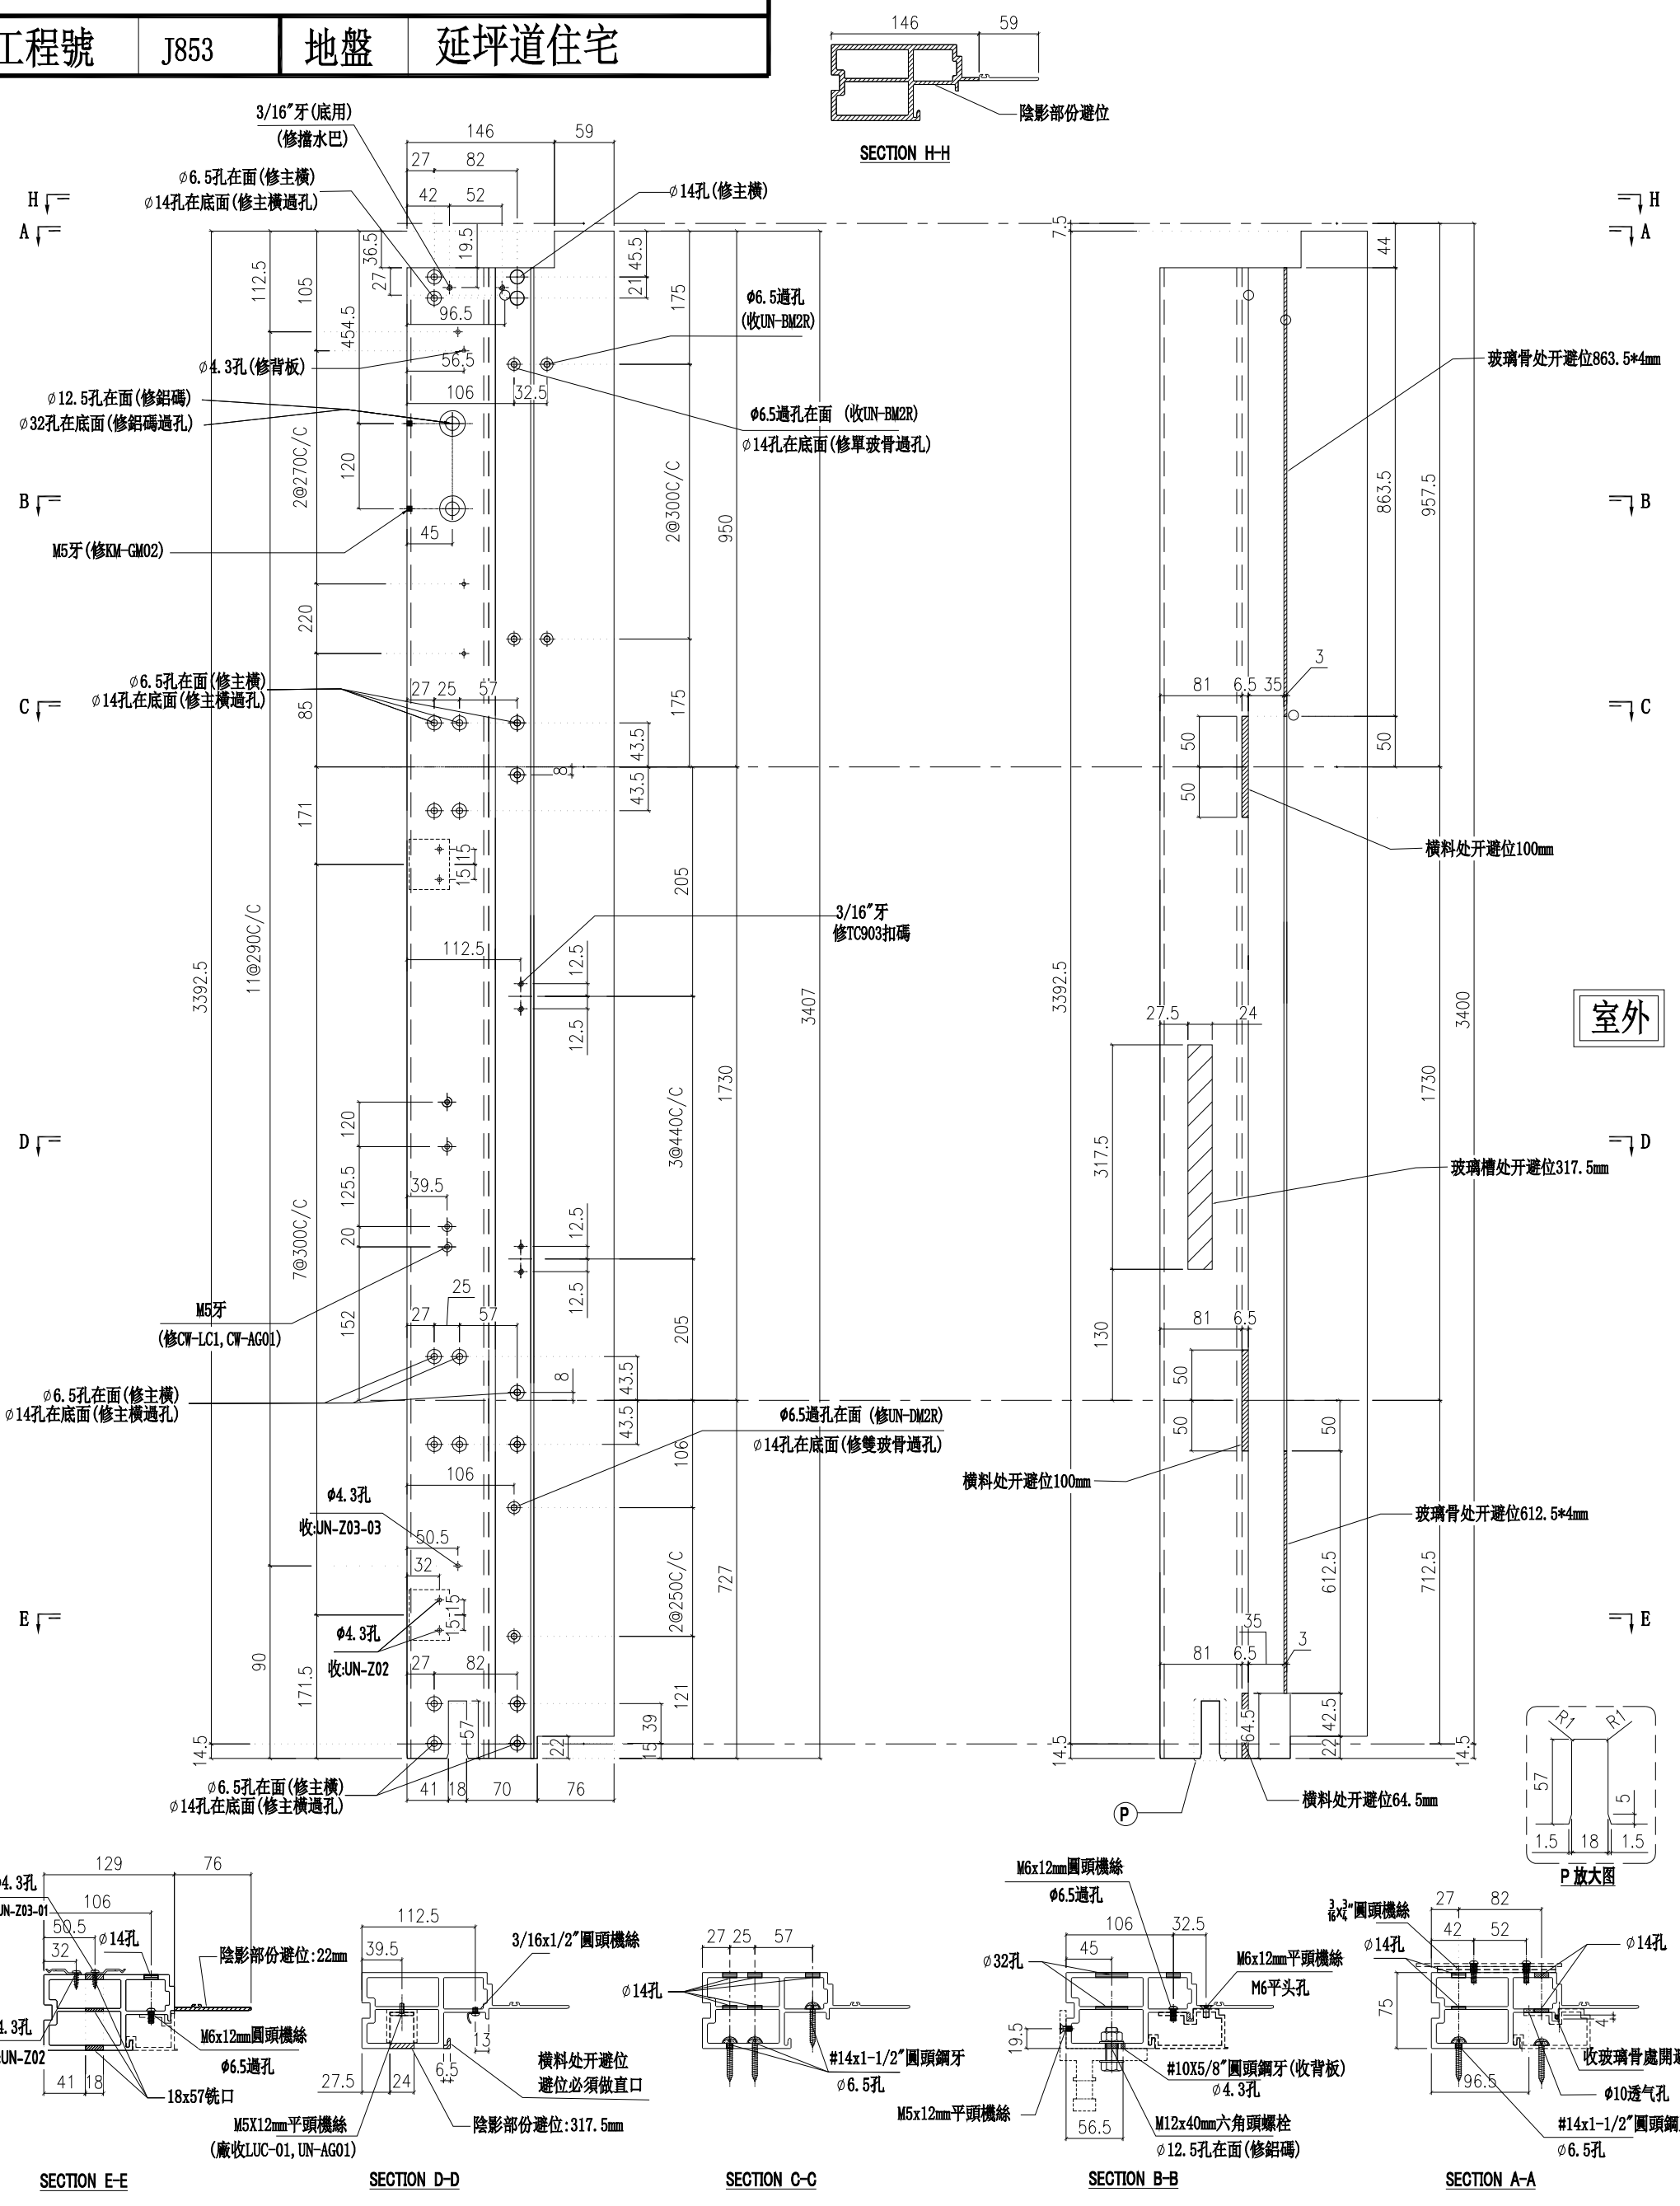

名稱	生邊企	制圖	付吉寧	2022.04.06	修改			
材料	X85976	復核	謝永林	2022.04.14	日期			
顏色	JMQ213457(三塗)	批準	胡鸣		圖號	X85976-02bR		


美特鋁質 有限公司
MIDI Aluminium Fabricator Ltd.

工程號	J853	地盤	延坪道住宅

請用A3打印

層數	數量	總數	位置	樓層
10	1	10	CW-PTMG06X	10F-15F,17F-22F
14	1	14	CW-PTBG10	6F-15F,17F-22F
14	1	14	CW-PTMG21	6F-15F,17F-22F
總計：		38		

雲線處修改扇撐，窗占，夾巴孔位

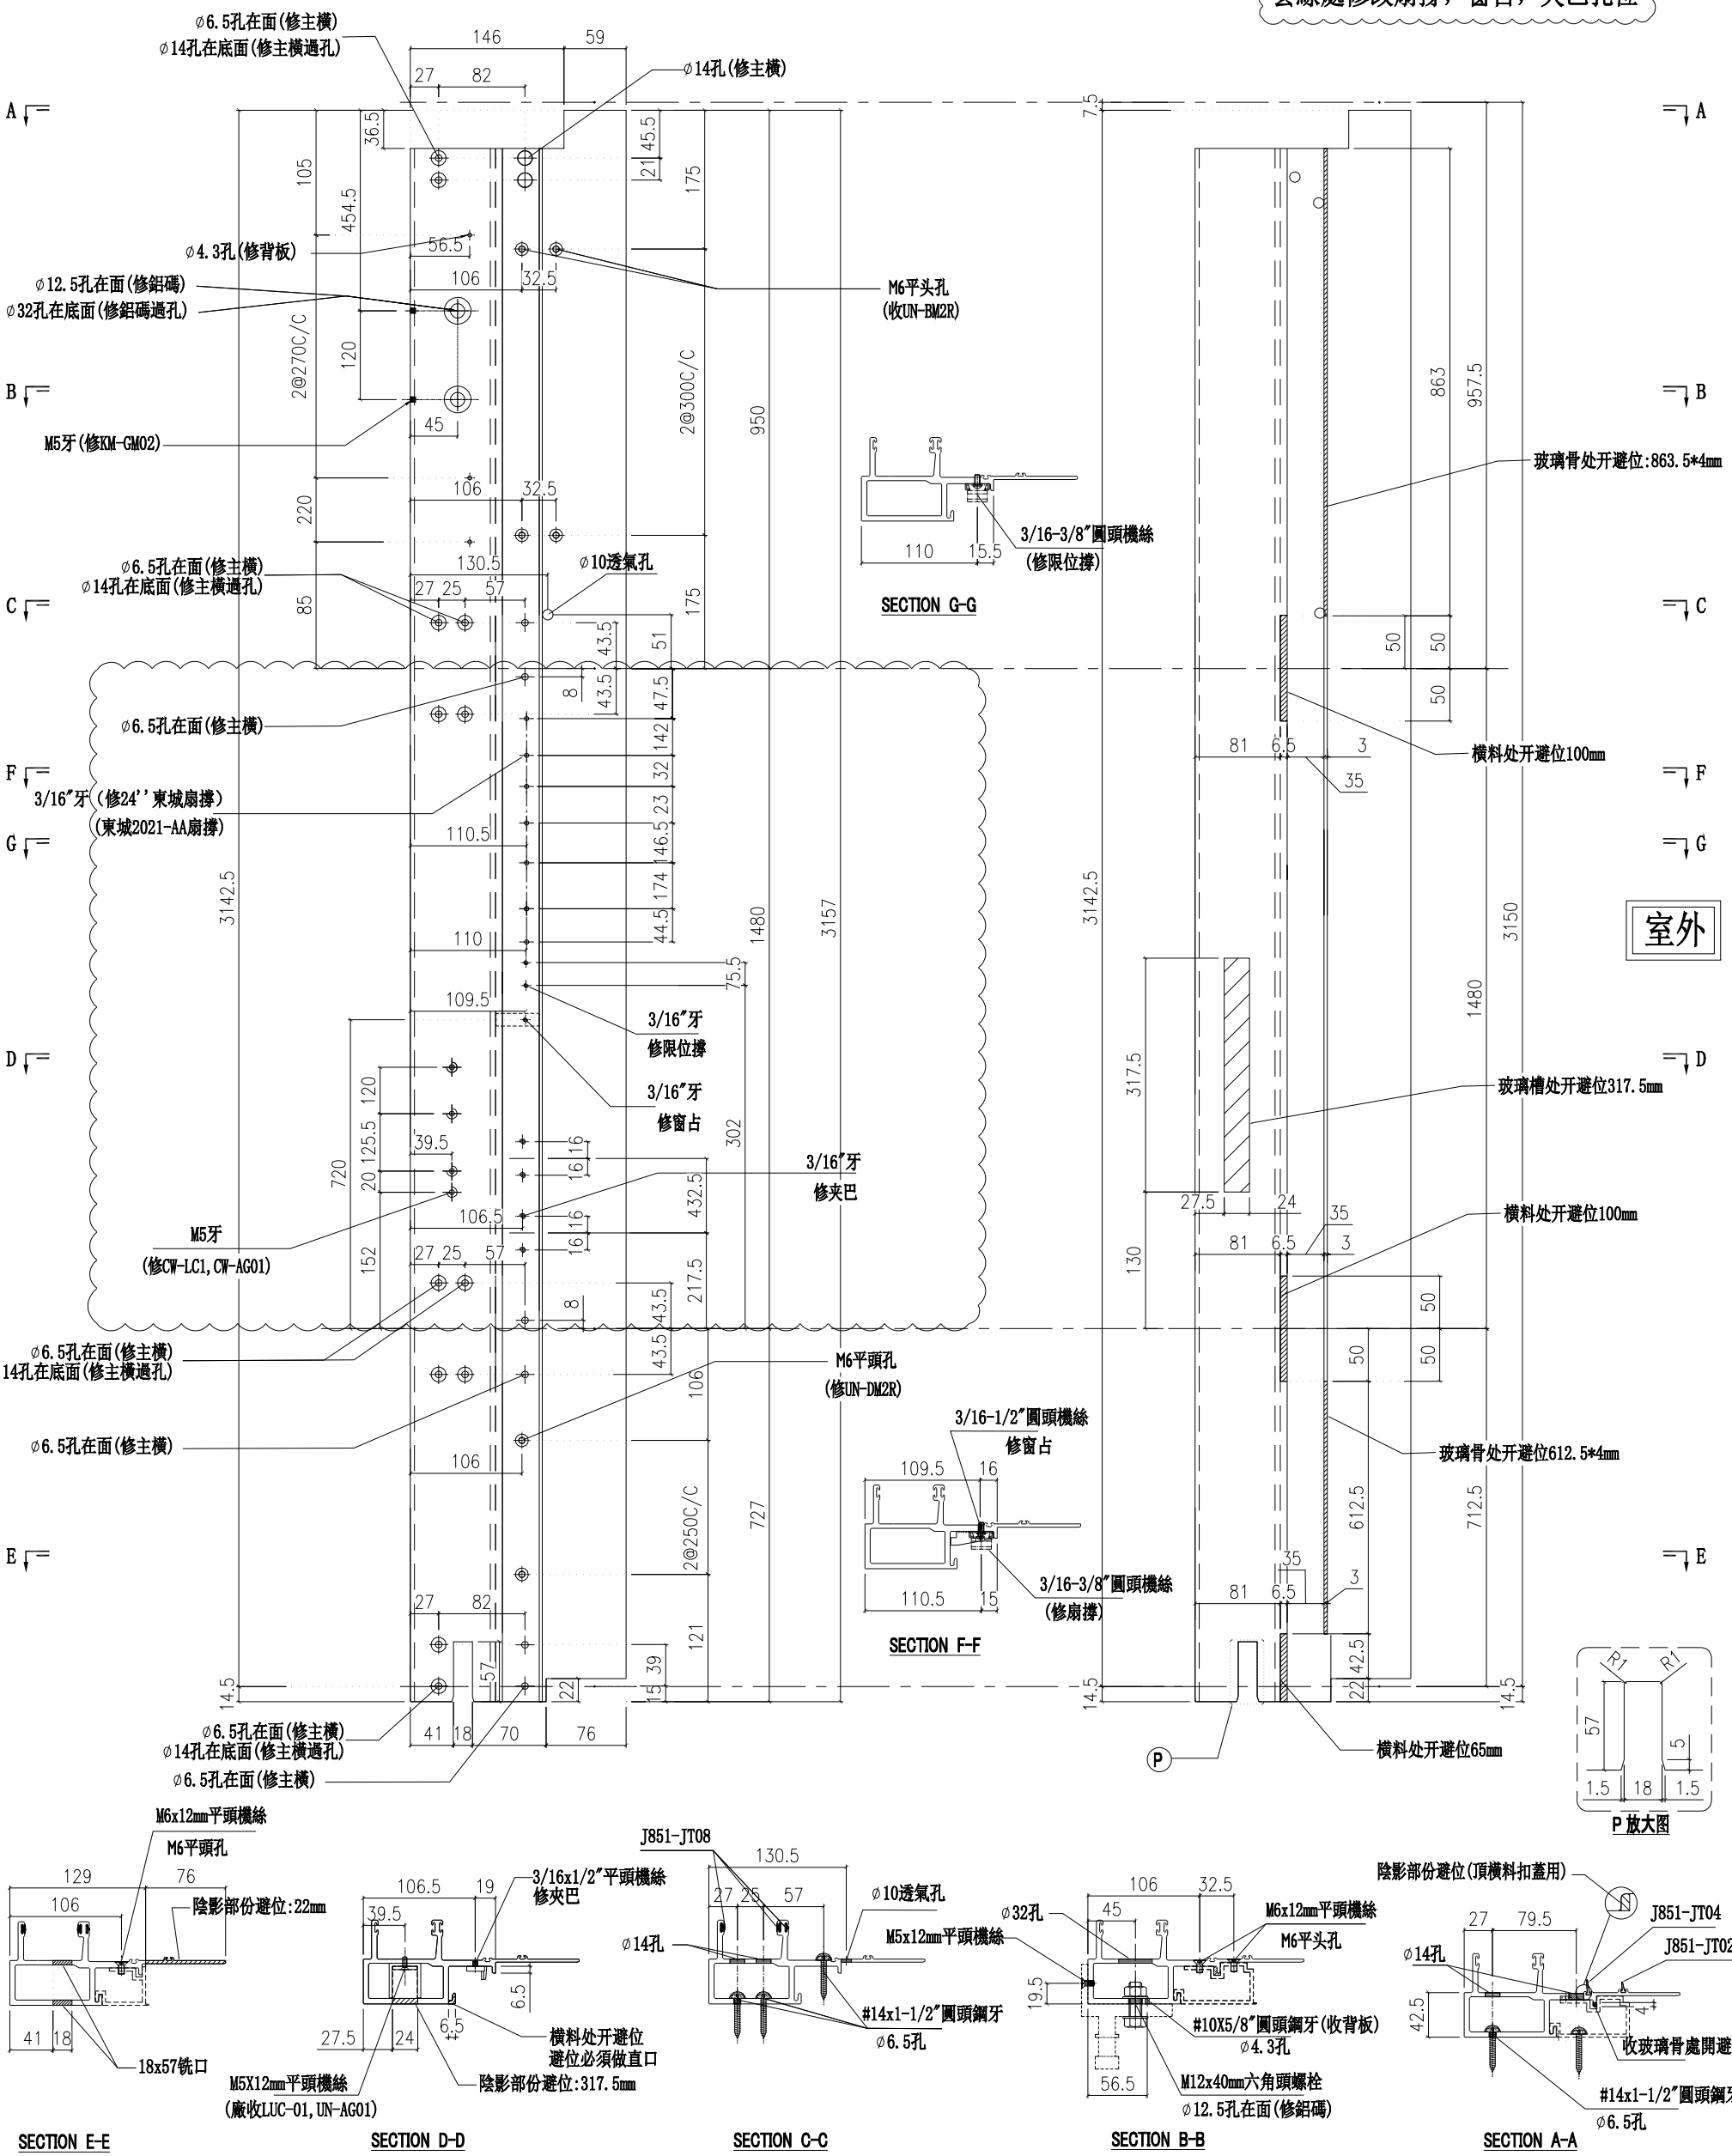

名稱	生公企	制圖	付吉寧	2022.04.06	修改	A		
材料	X85973	復核	謝永林	2022.04.14	日期	2022.05.14		
顏色	JMQ213457(三塗)	批準	胡哥		圖號	X85973-01		


美特鋁質 有限公司
MIDI Aluminium Fabricator Ltd.

請用A3打印

工程號	J853	地盤	延坪道住宅

層數	數量	總數	位置	樓層
2	1	2	CW-PTMG06aX	16F,25F
3	1	3	CW-PTBG10a	5F,16F,25F
3	1	3	CW-PTMG21a	5F,16F,25F
總計：		8		

雲線處修改扇撐，窗占，夾巴孔位

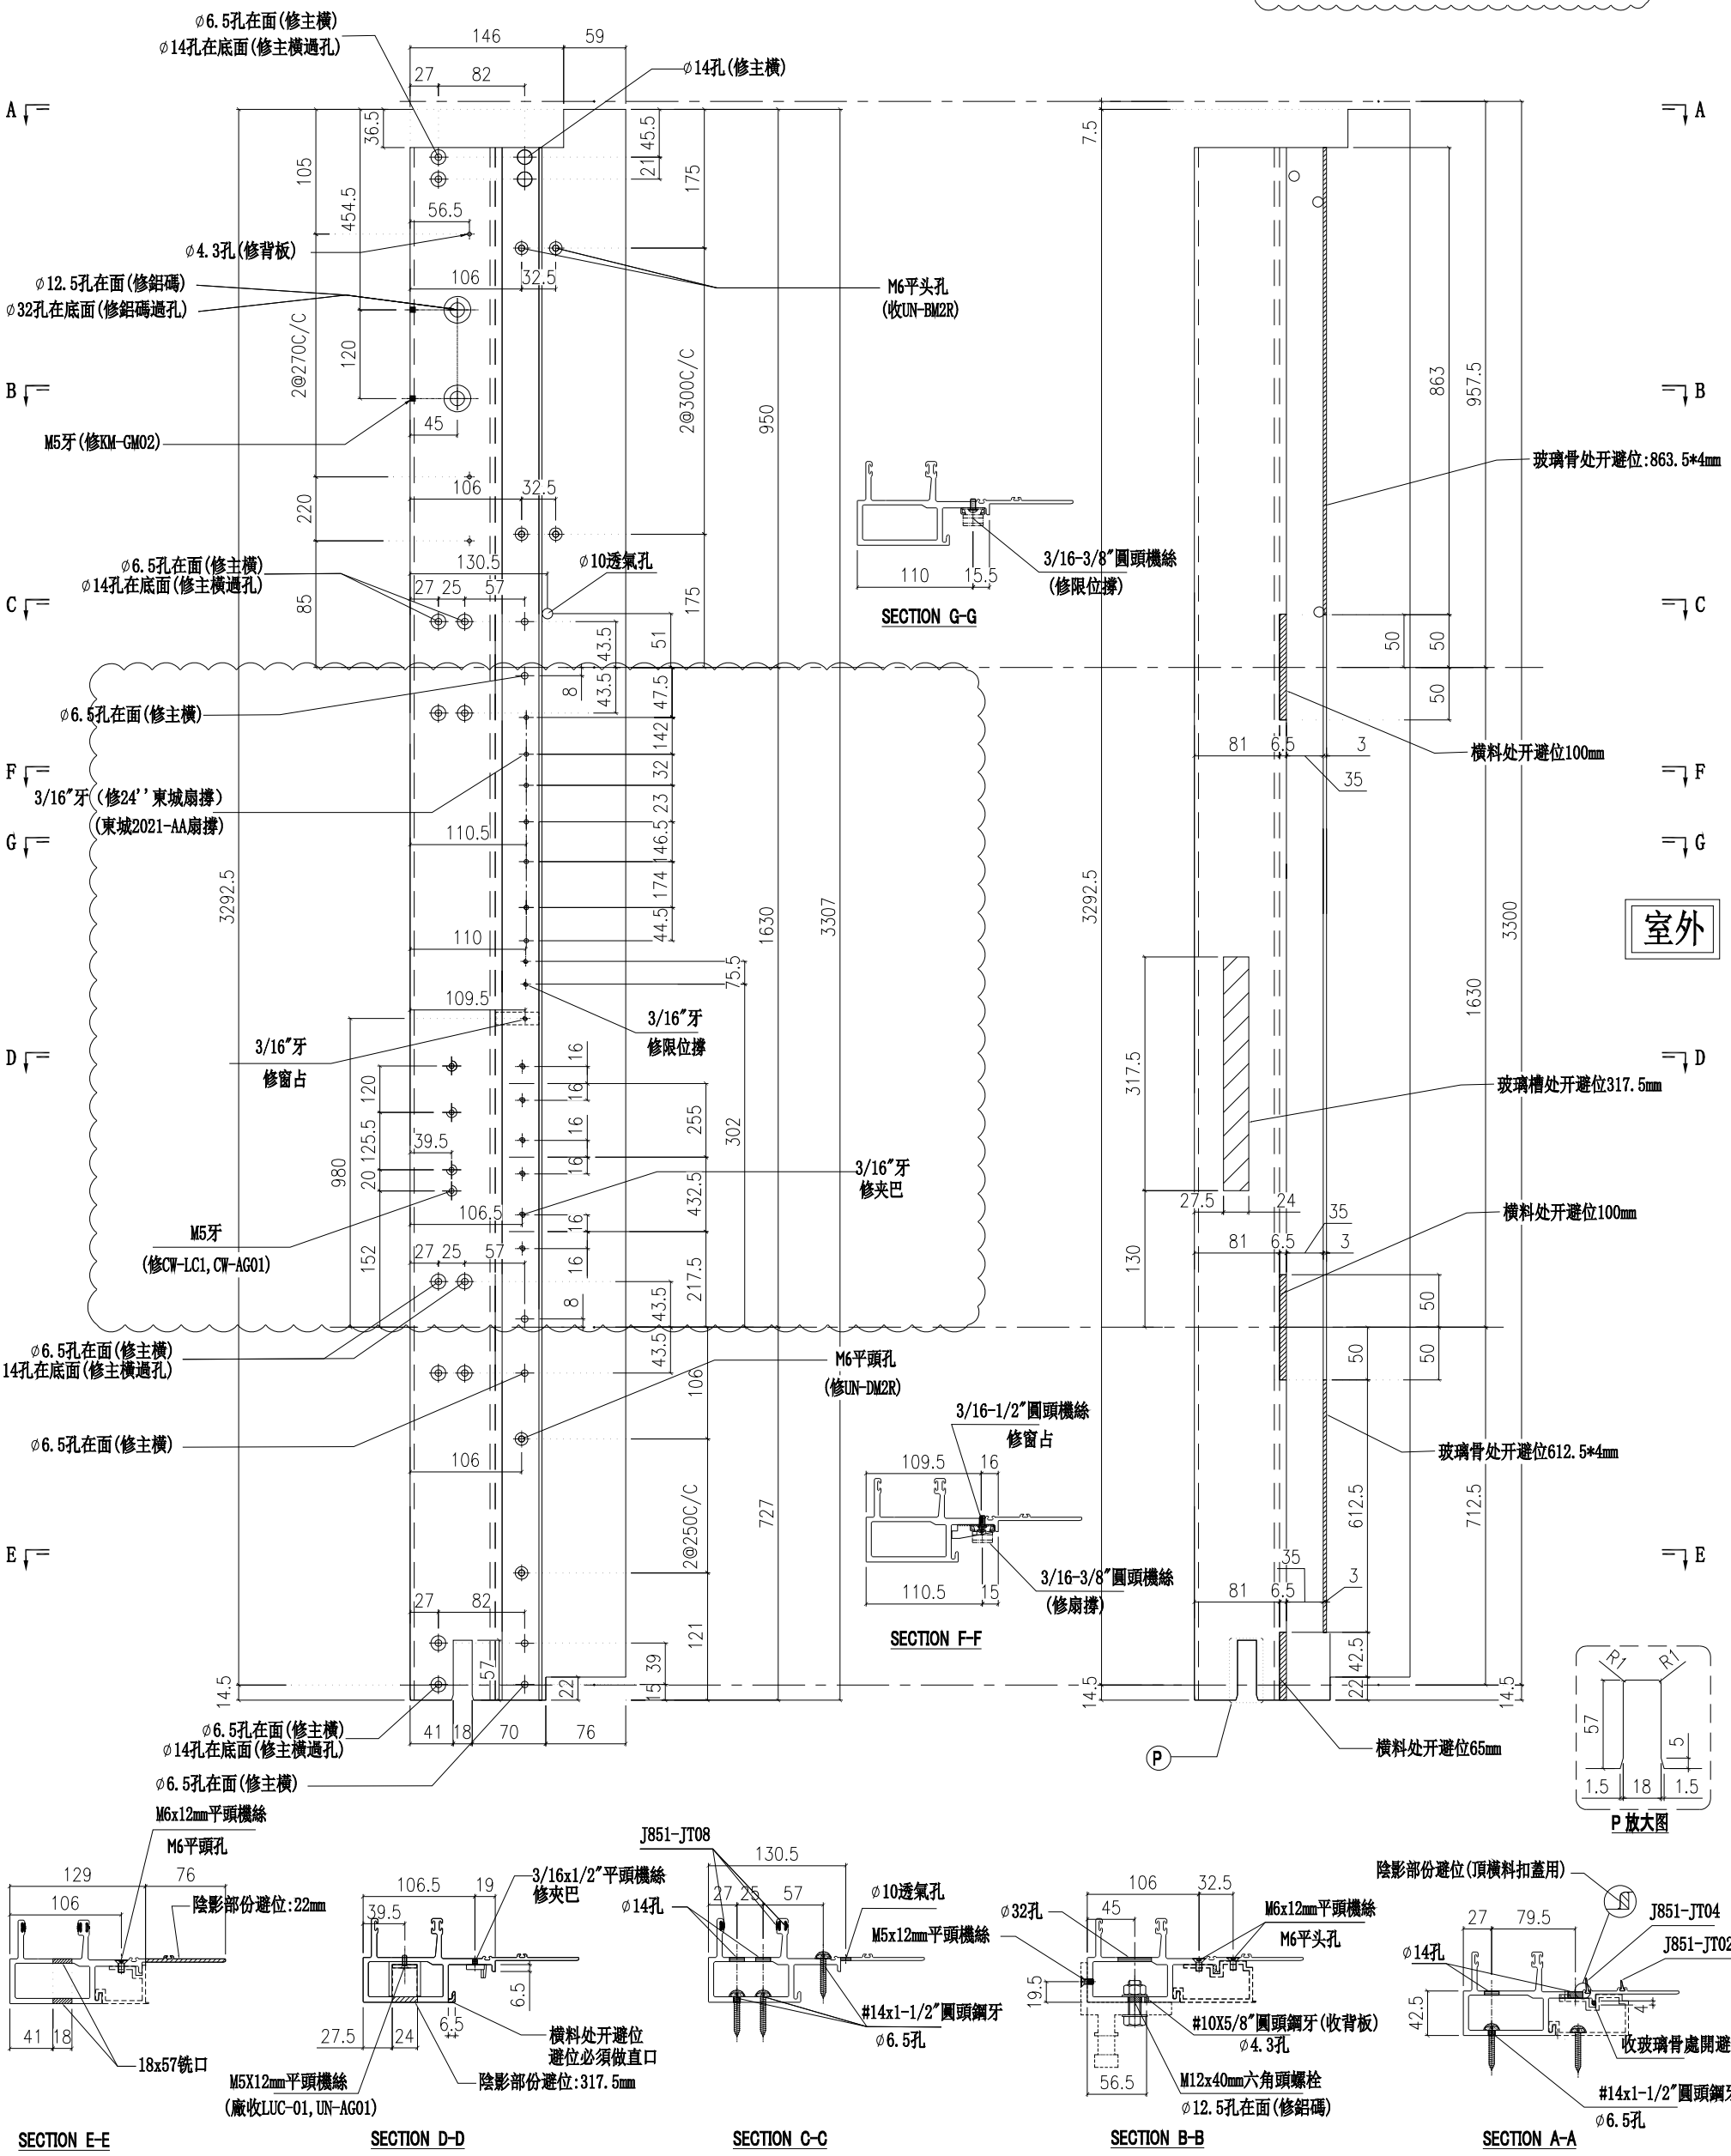

名稱	生公企	制圖	付吉寧	2022.04.06	修改	A		
材料	X85973	復核	謝永林	2022.04.14	日期	2022.05.14		
顏色	JMQ213457(三塗)	批準	胡哥		圖號	X85973-01a		


美特鋁質 有限公司
MIDI Aluminium Fabricator Ltd.

請用A3打印

層數	數量	總數	位置	樓層
1	1	1	CW-PTMG06bX	23F
1	1	1	CW-PTBG10b	23F
1	1	1	CW-PTMG21b	23F
總計：		3		

雲線處修改扇撐，窗占，夾巴孔位

工程號	J853	地盤	延坪道住宅

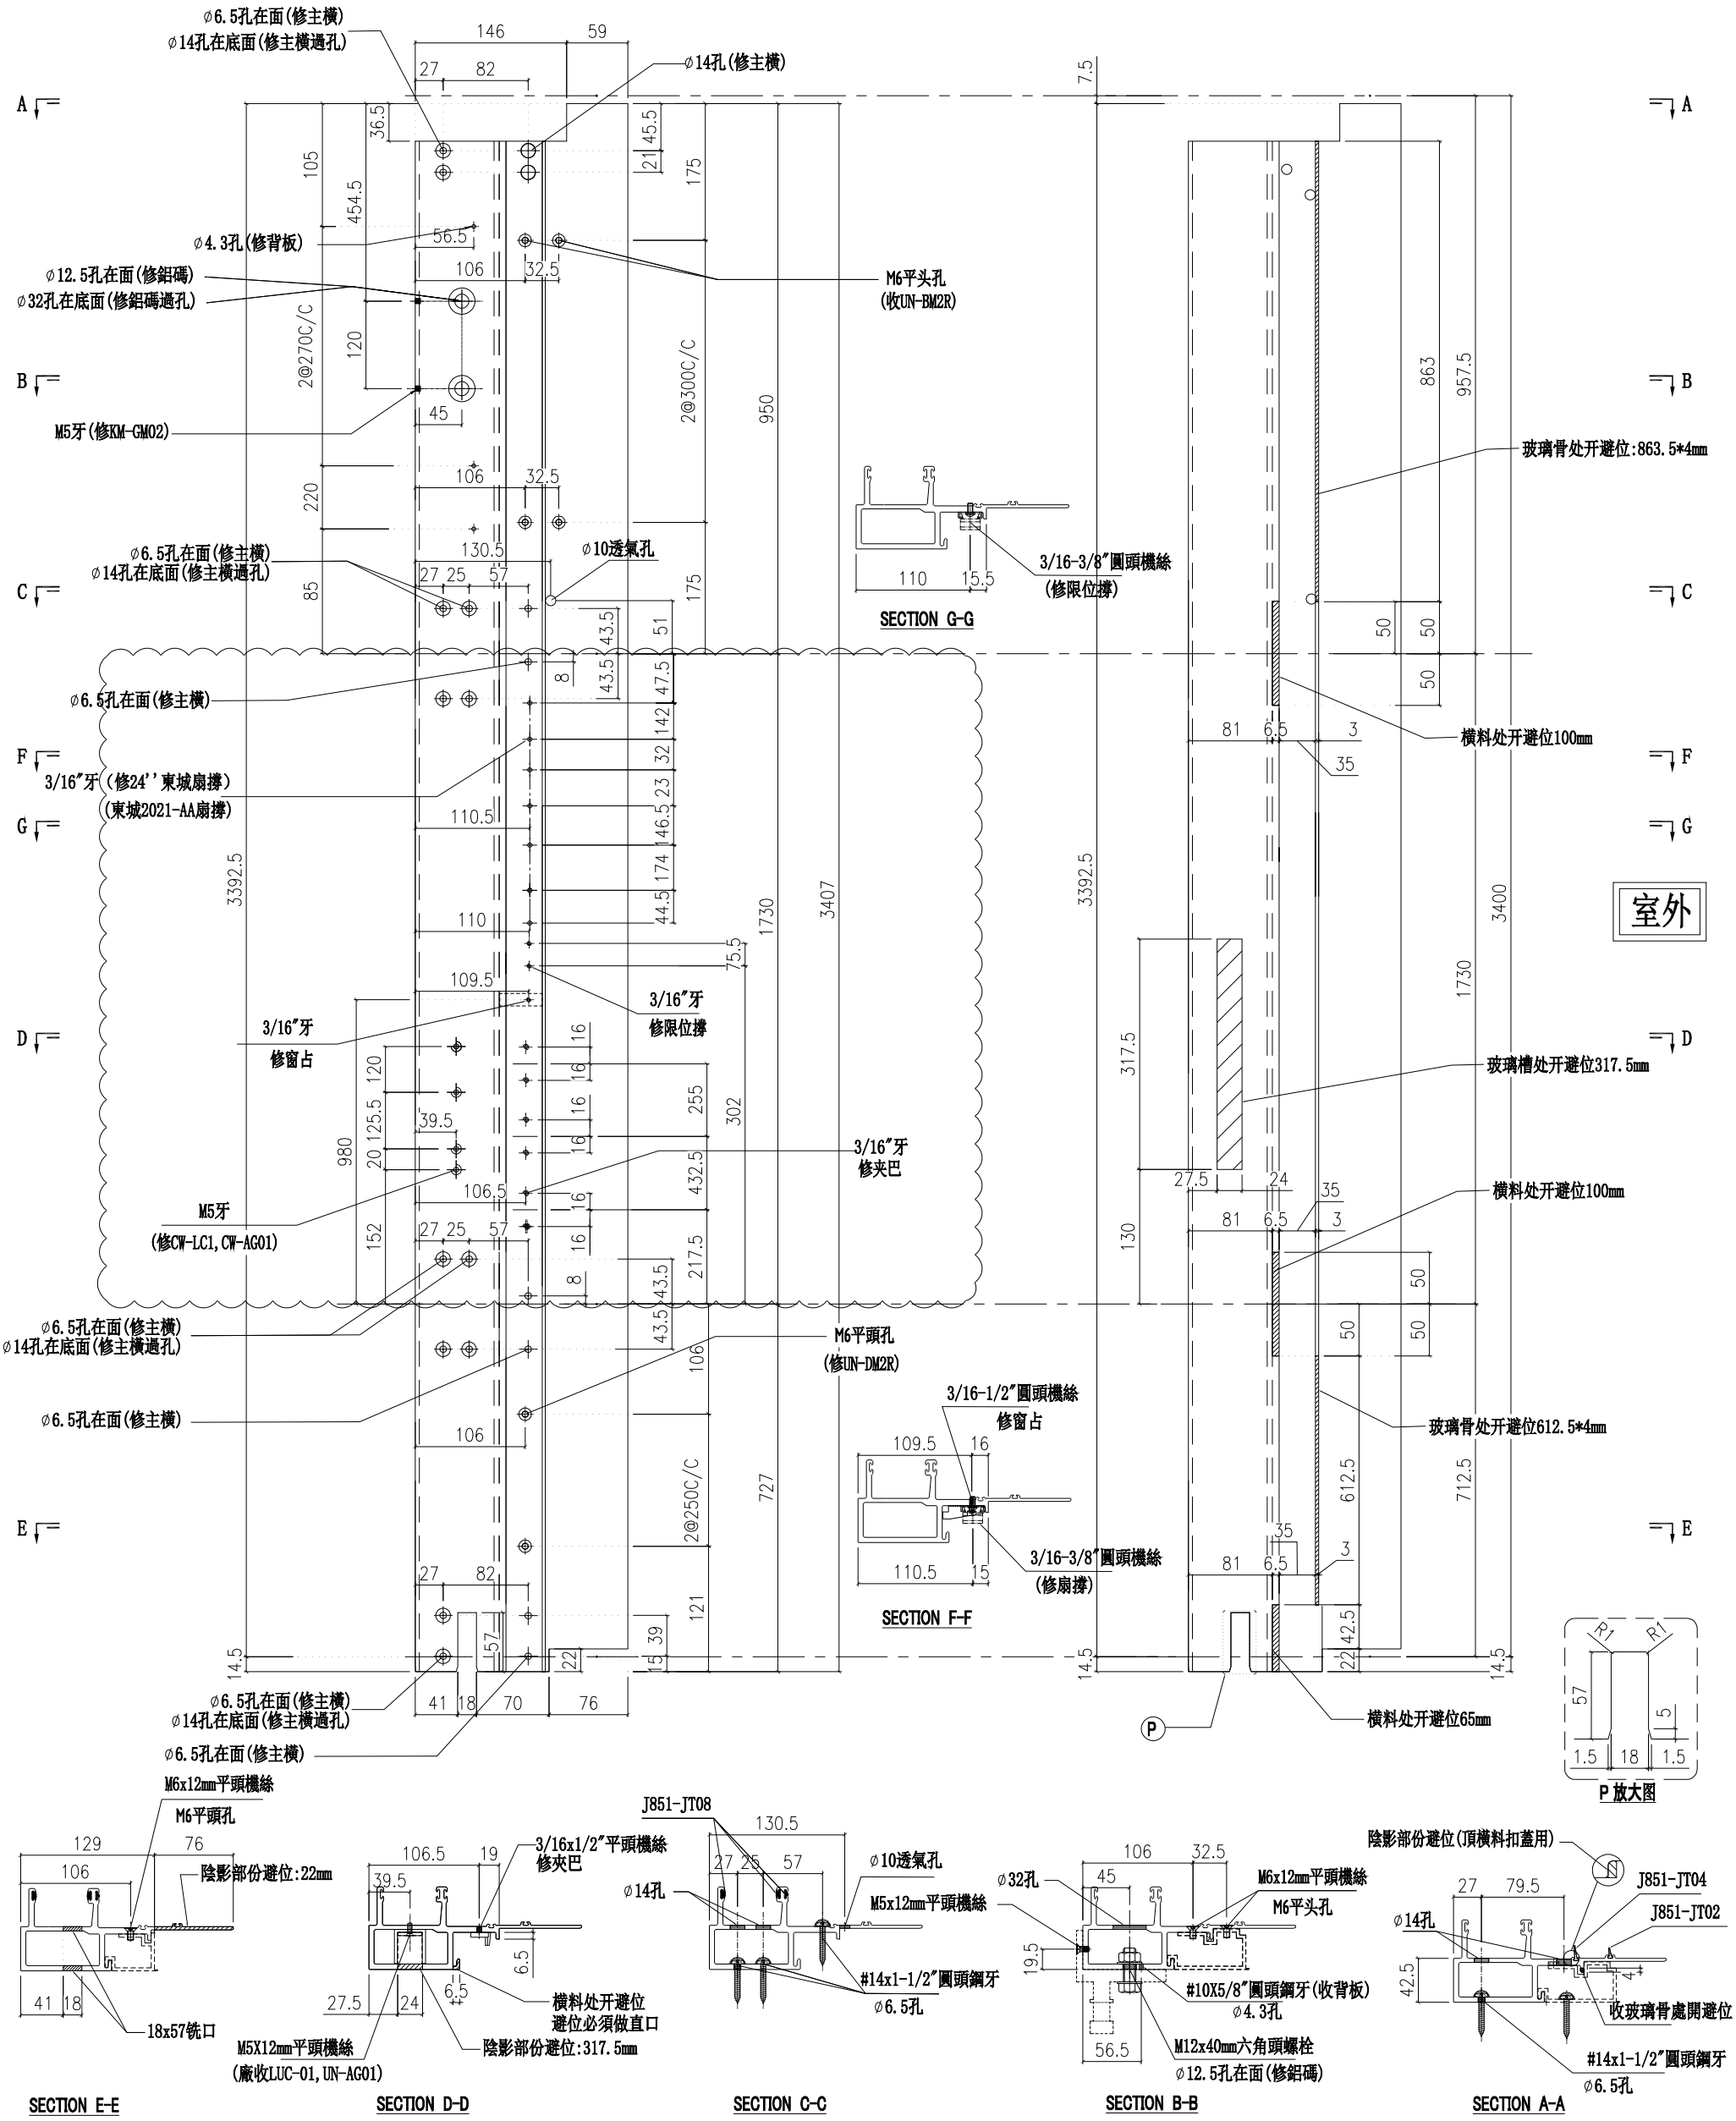


名稱	生公企	制圖	付吉寧	2022.04.06	修改	A		
材料	X85973	復核	謝永林	2022.04.14	日期	2022.05.14		
顏色	JMQ213457(三塗)	批準	胡哥		圖號	X85973-01b		

美特鋁質 有限公司
MIDI Aluminium Fabricator Ltd.

請用A3打印

層數	數量	總數	位置	樓層
14	1	14	CW-PLMG06	6F-15F,17F-22F
13	1	13	CW-PLBG06	6F-15F,17F-21F
1	1	1	CW-PLBG06d	22F
總計：		28		

工程號	J853	地盤	延坪道住宅

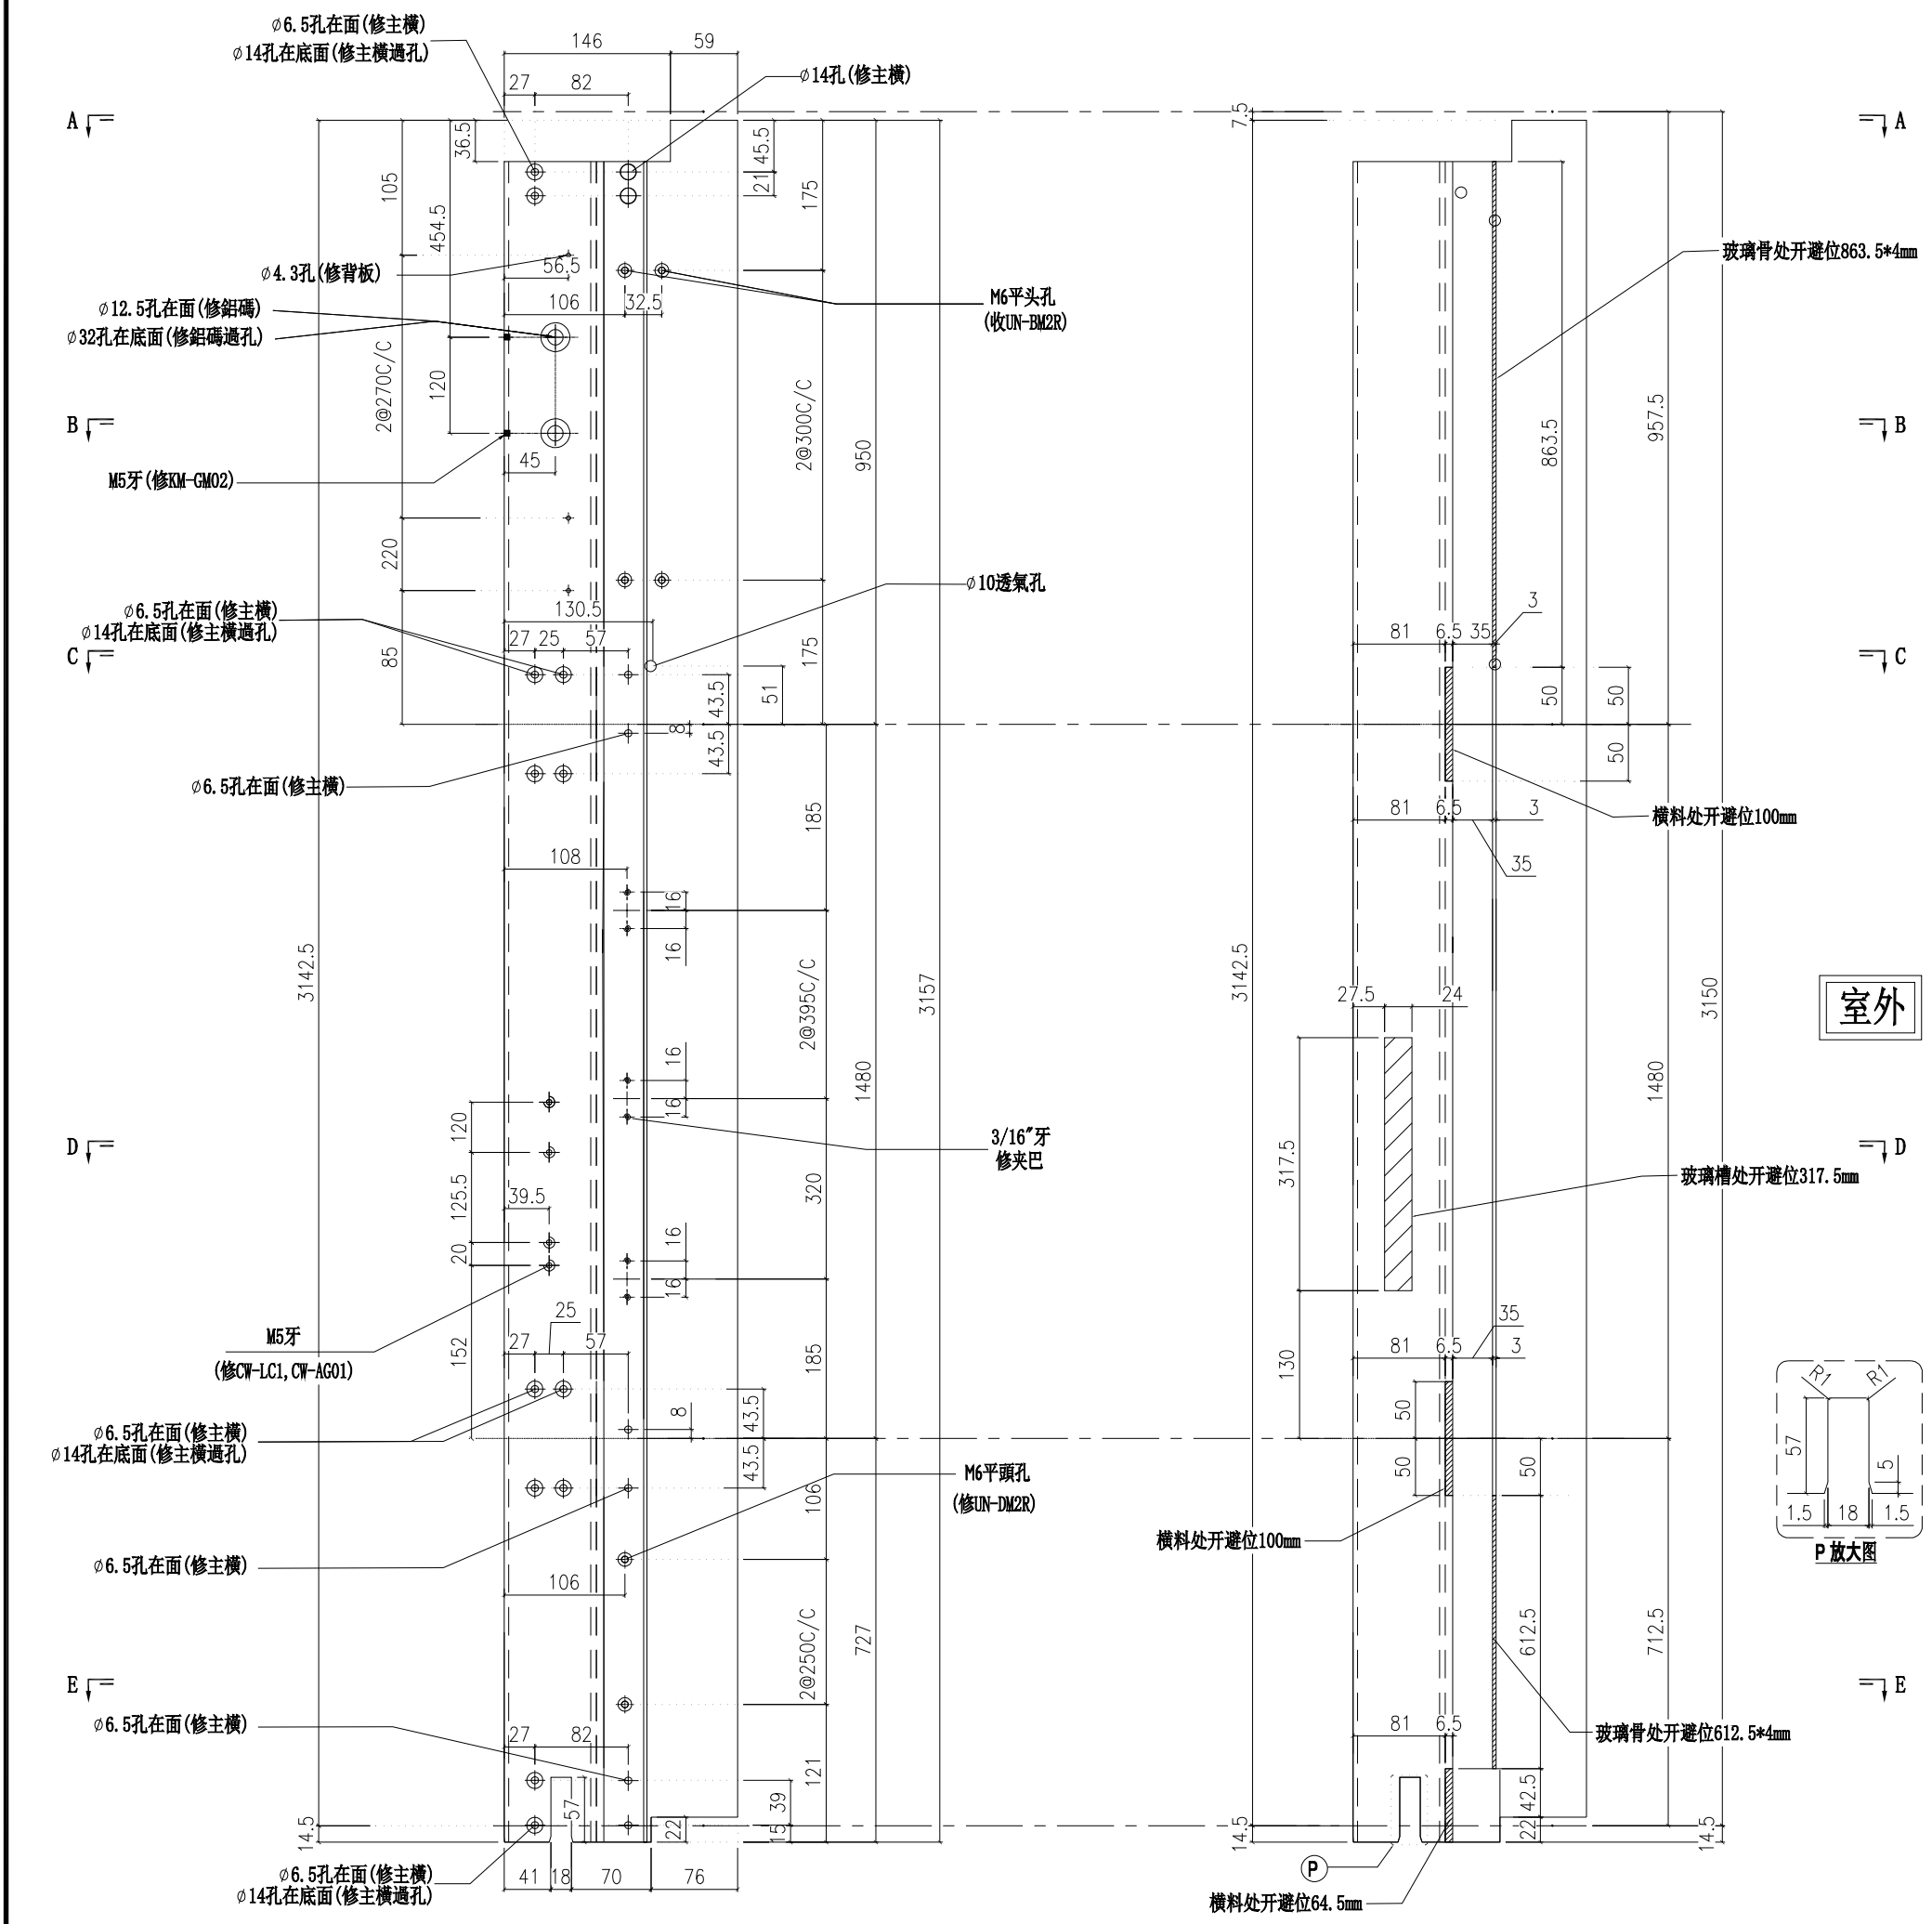


名稱	生公企	制圖	付吉寧	2022.04.06	修改			
材料	X85973	復核	謝永林	2022.04.14	日期			
顏色	JMQ213457(三塗)	批準	胡哥		圖號	X85973-03		


美特鋁質 有限公司
MIDI Aluminium Fabricator Ltd.

請用A3打印

工程號	J853	地盤	延坪道住宅

層數	數量	總數	位置	樓層
3	1	3	CW-PLMG06a	5F,16F,25F
2	1	2	CW-PLBG06a	5F,25F
1	1	1	CW-PLBG06c	16F
總計：		6		

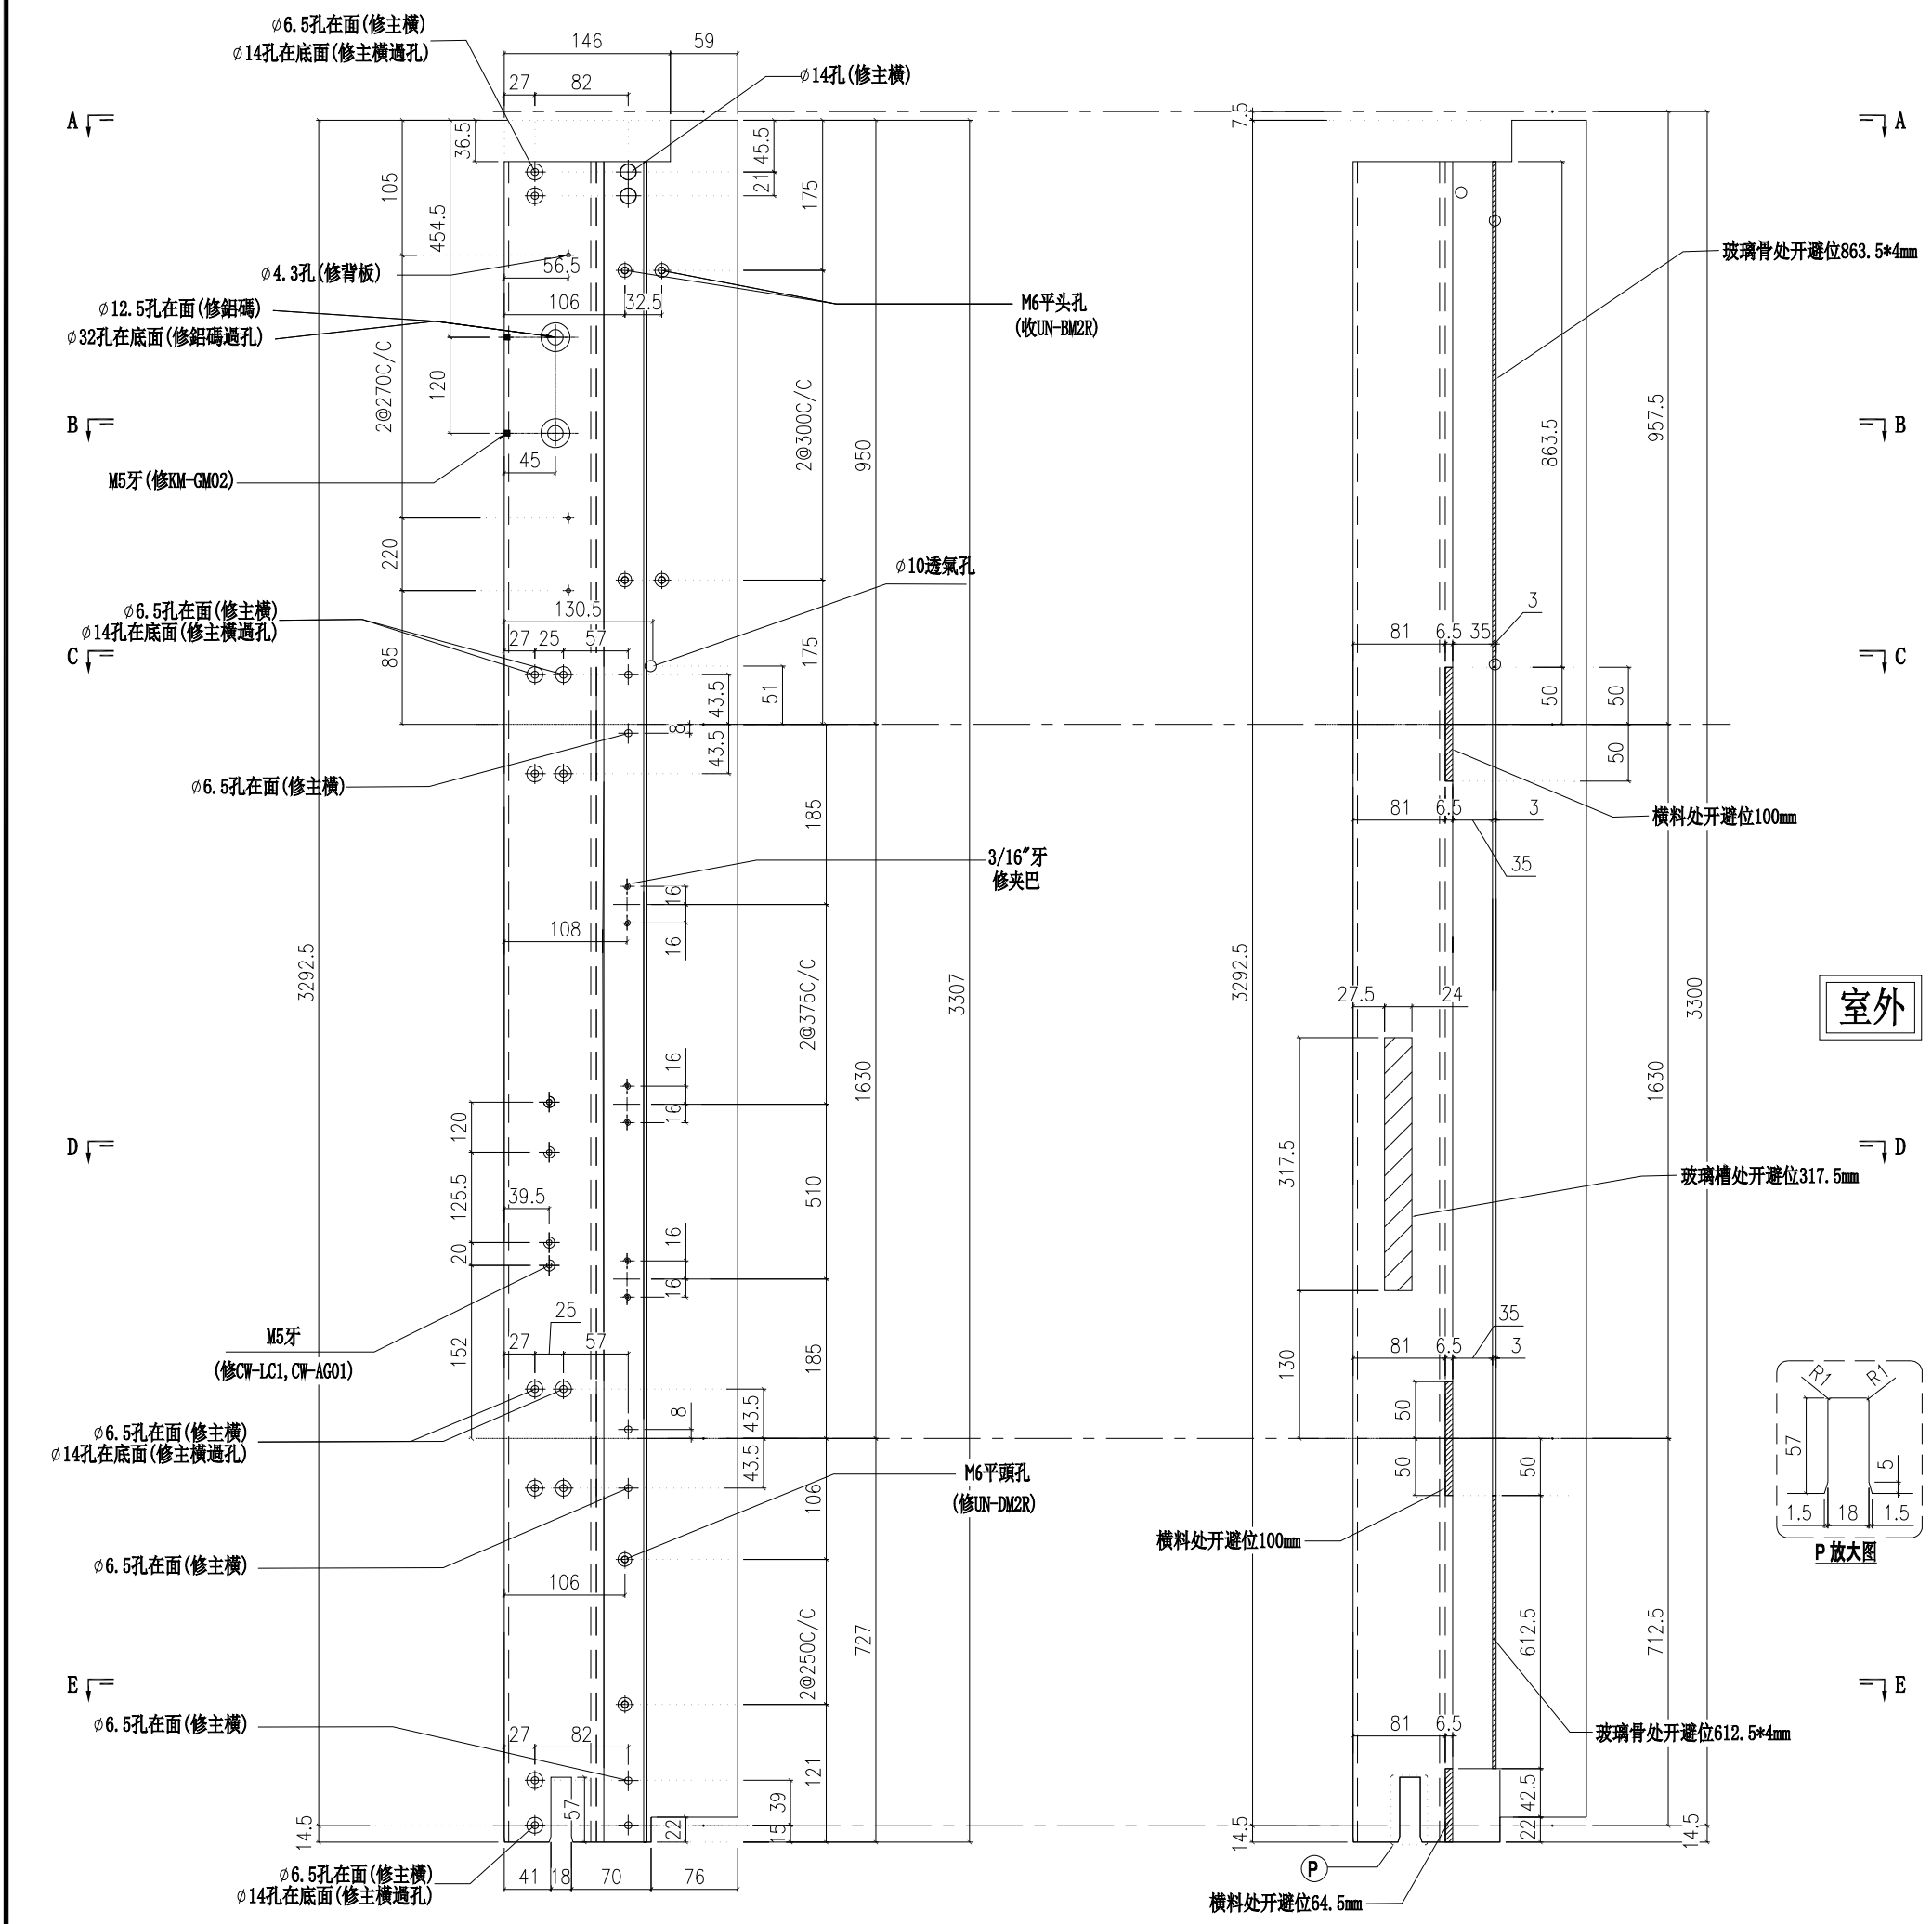

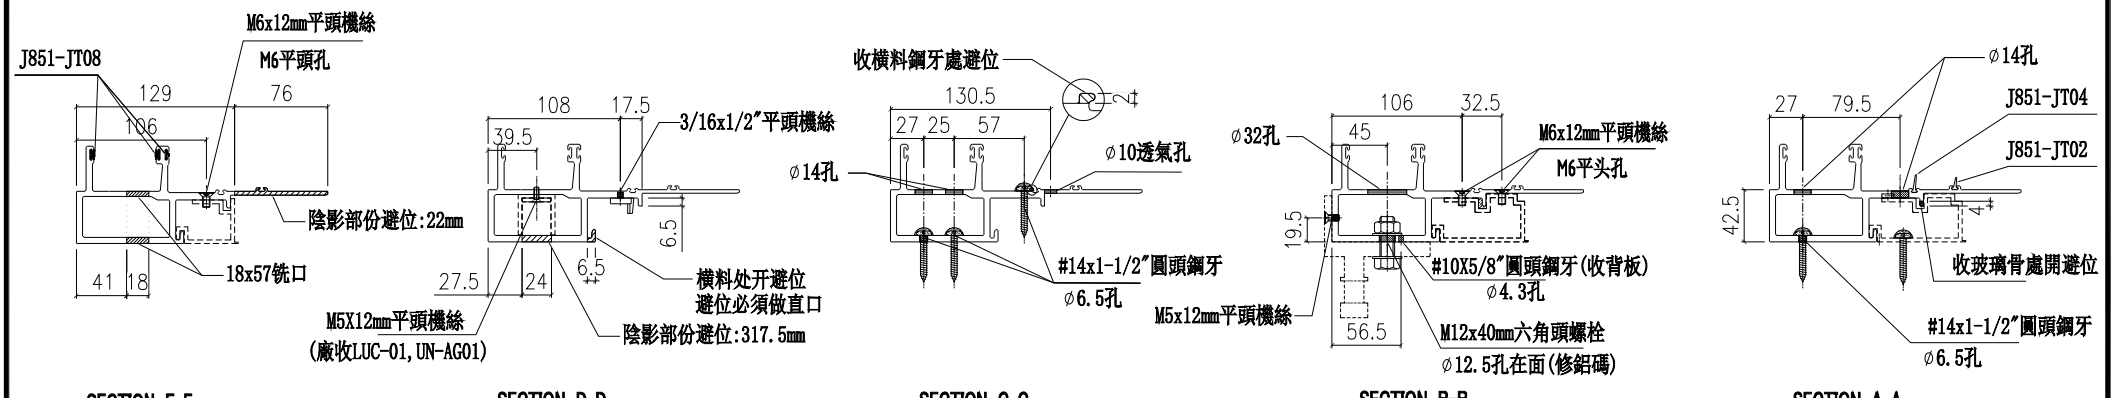


名稱	生公企	制圖	付吉寧	2022.04.06	修改			
材料	X85973	復核	謝永林	2022.04.14	日期			
顏色	JMQ213457(三塗)	批準	胡哥		圖號	X85973-03a		


美特鋁質 有限公司
MIDI Aluminium Fabricator Ltd.

請用A3打印

層數	數量	總數	位置	樓層
1	1	1	CW-PLBG06b	23F
1	1	1	CW-PLMG06b	23F
總計：		2		

工程號	J853	地盤	延坪道住宅

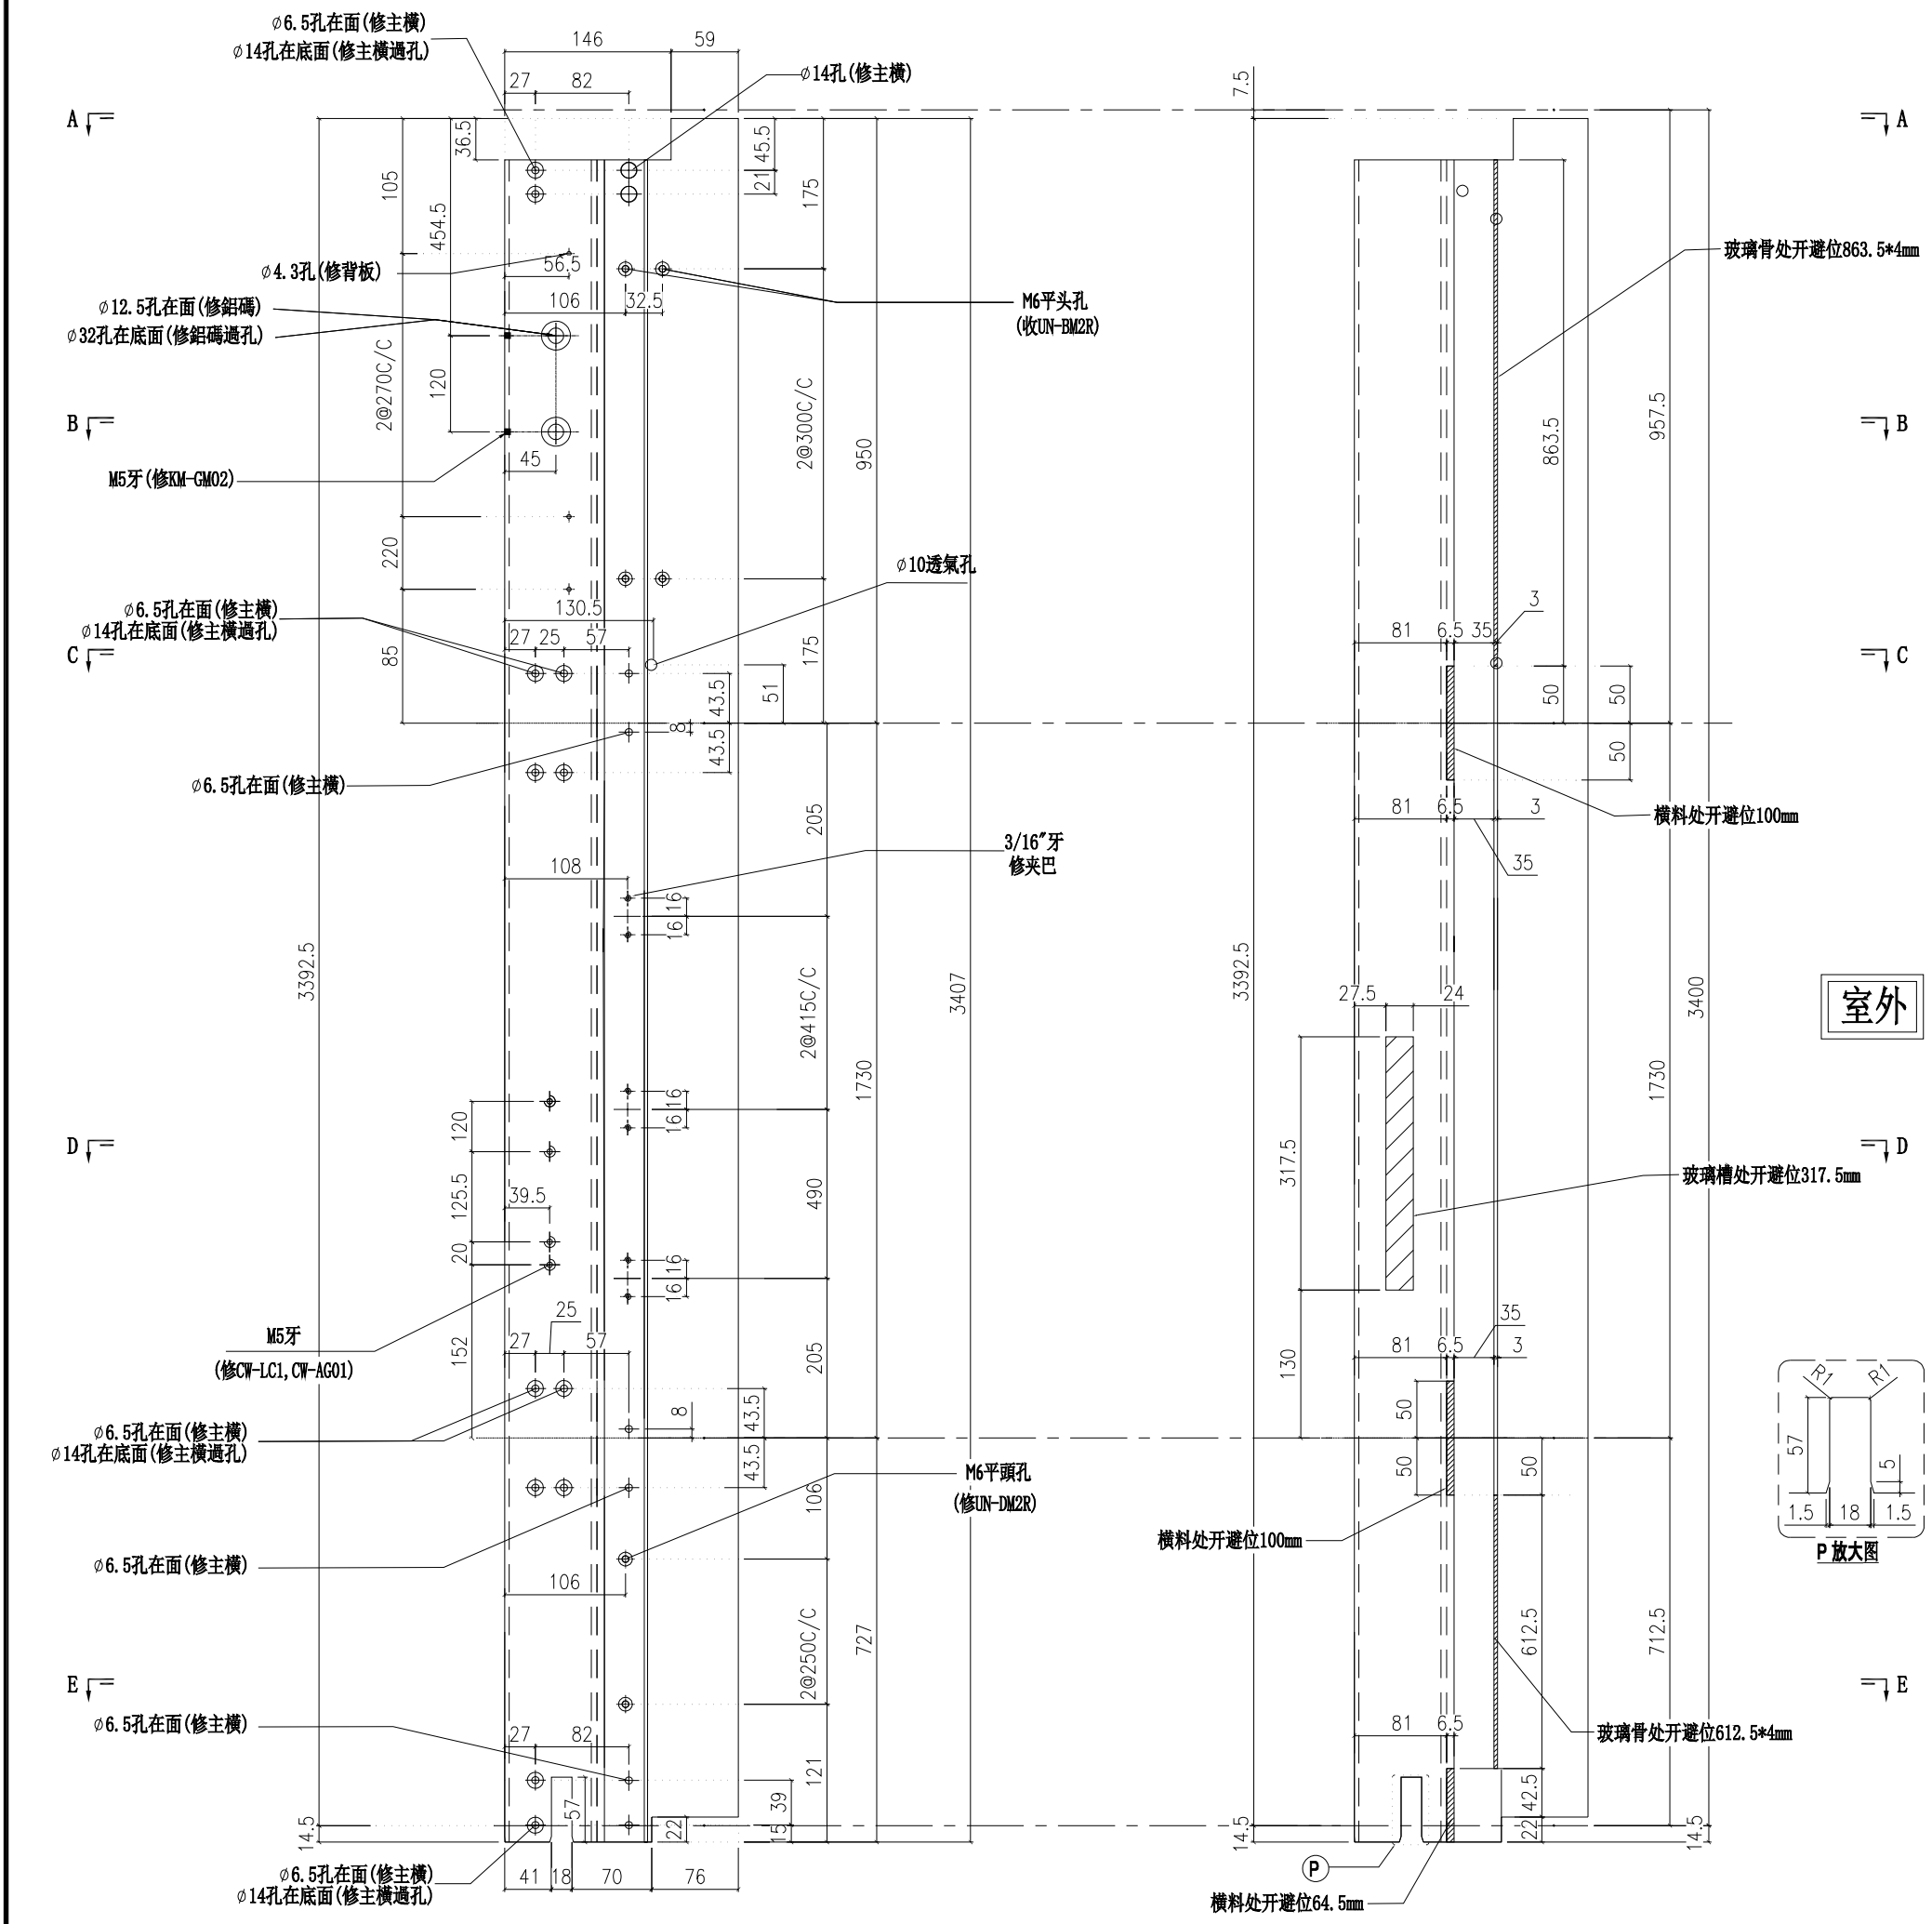

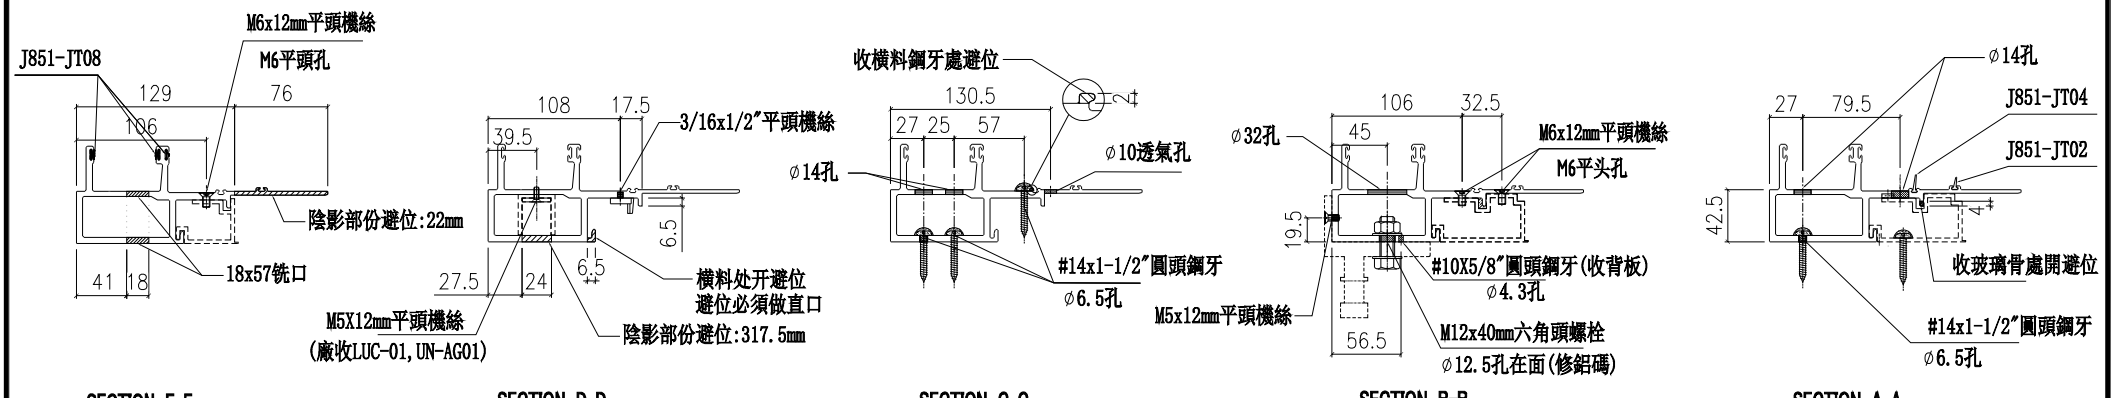

名稱	生公企	制圖	付吉寧	2022.04.06	修改			
材料	X85973	復核	謝永林	2022.04.14	日期			
顏色	JMQ213457(三塗)	批準	胡哥		圖號	X85973-03b		


美特鋁質 有限公司
MIDI Aluminium Fabricator Ltd.

請用A3打印

工程號	J853	地盤	延坪道住宅

層數	數量	總數	位置	樓層
10	1	10	CW-PTMG06	10F-15F,17F-22F
14	1	14	CW-PTBG19	6F-15F,17F-22F
14	1	14	CW-PTMG21X	6F-15F,17F-22F
總計：		38		

雲線處修改扇撐，窗占，夾巴孔位

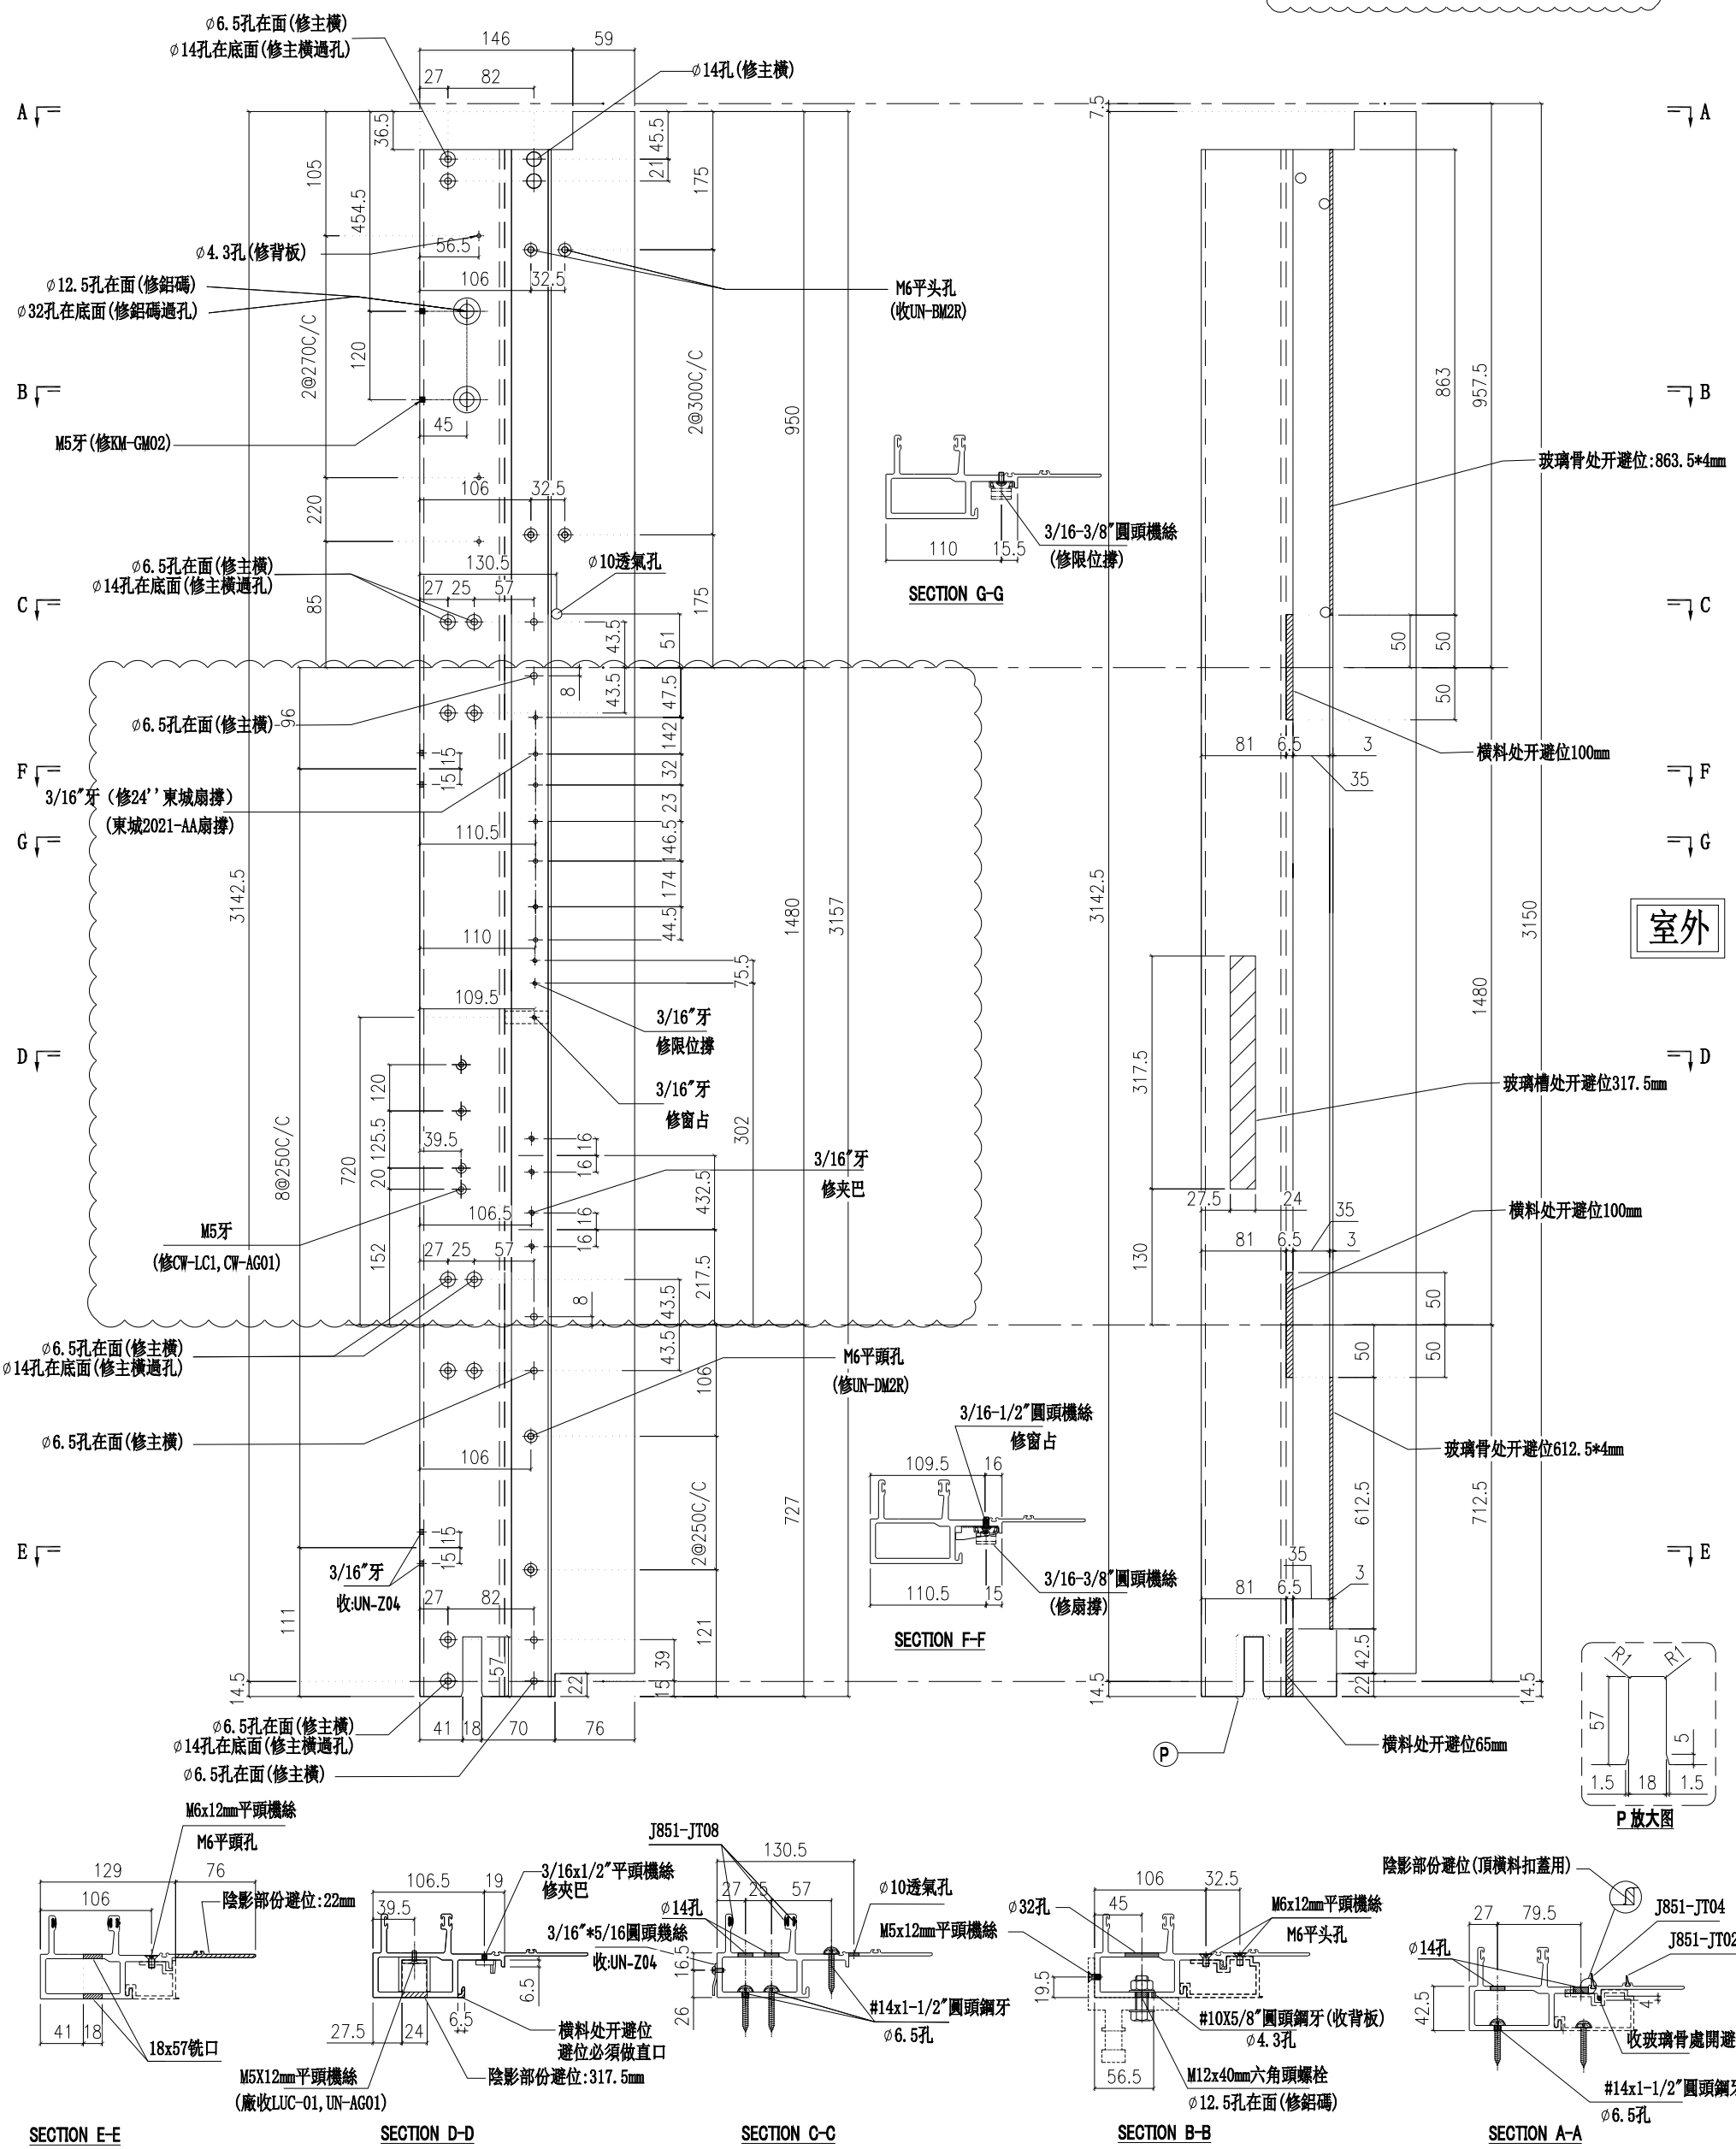

名稱	生公企	制圖	付吉寧	2022.04.06	修改	A		
材料	X85973	復核	謝永林	2022.04.14	日期	2022.05.14		
顏色	JMQ213457(三塗)	批準	胡哥		圖號	X85973-01Z		


美特鋁質 有限公司
MIDI Aluminium Fabricator Ltd.

工程號	J853	地盤	延坪道住宅

請用A3打印

層數	數量	總數	位置	樓層
2	1	2	CW-PTMG06a	16F,25F
3	1	3	CW-PTBG19a	5F,16F,25F
3	1	3	CW-PTMG21aX	5F,16F,25F
總計：		8		

雲線處修改扇撐，窗占，夾巴孔位

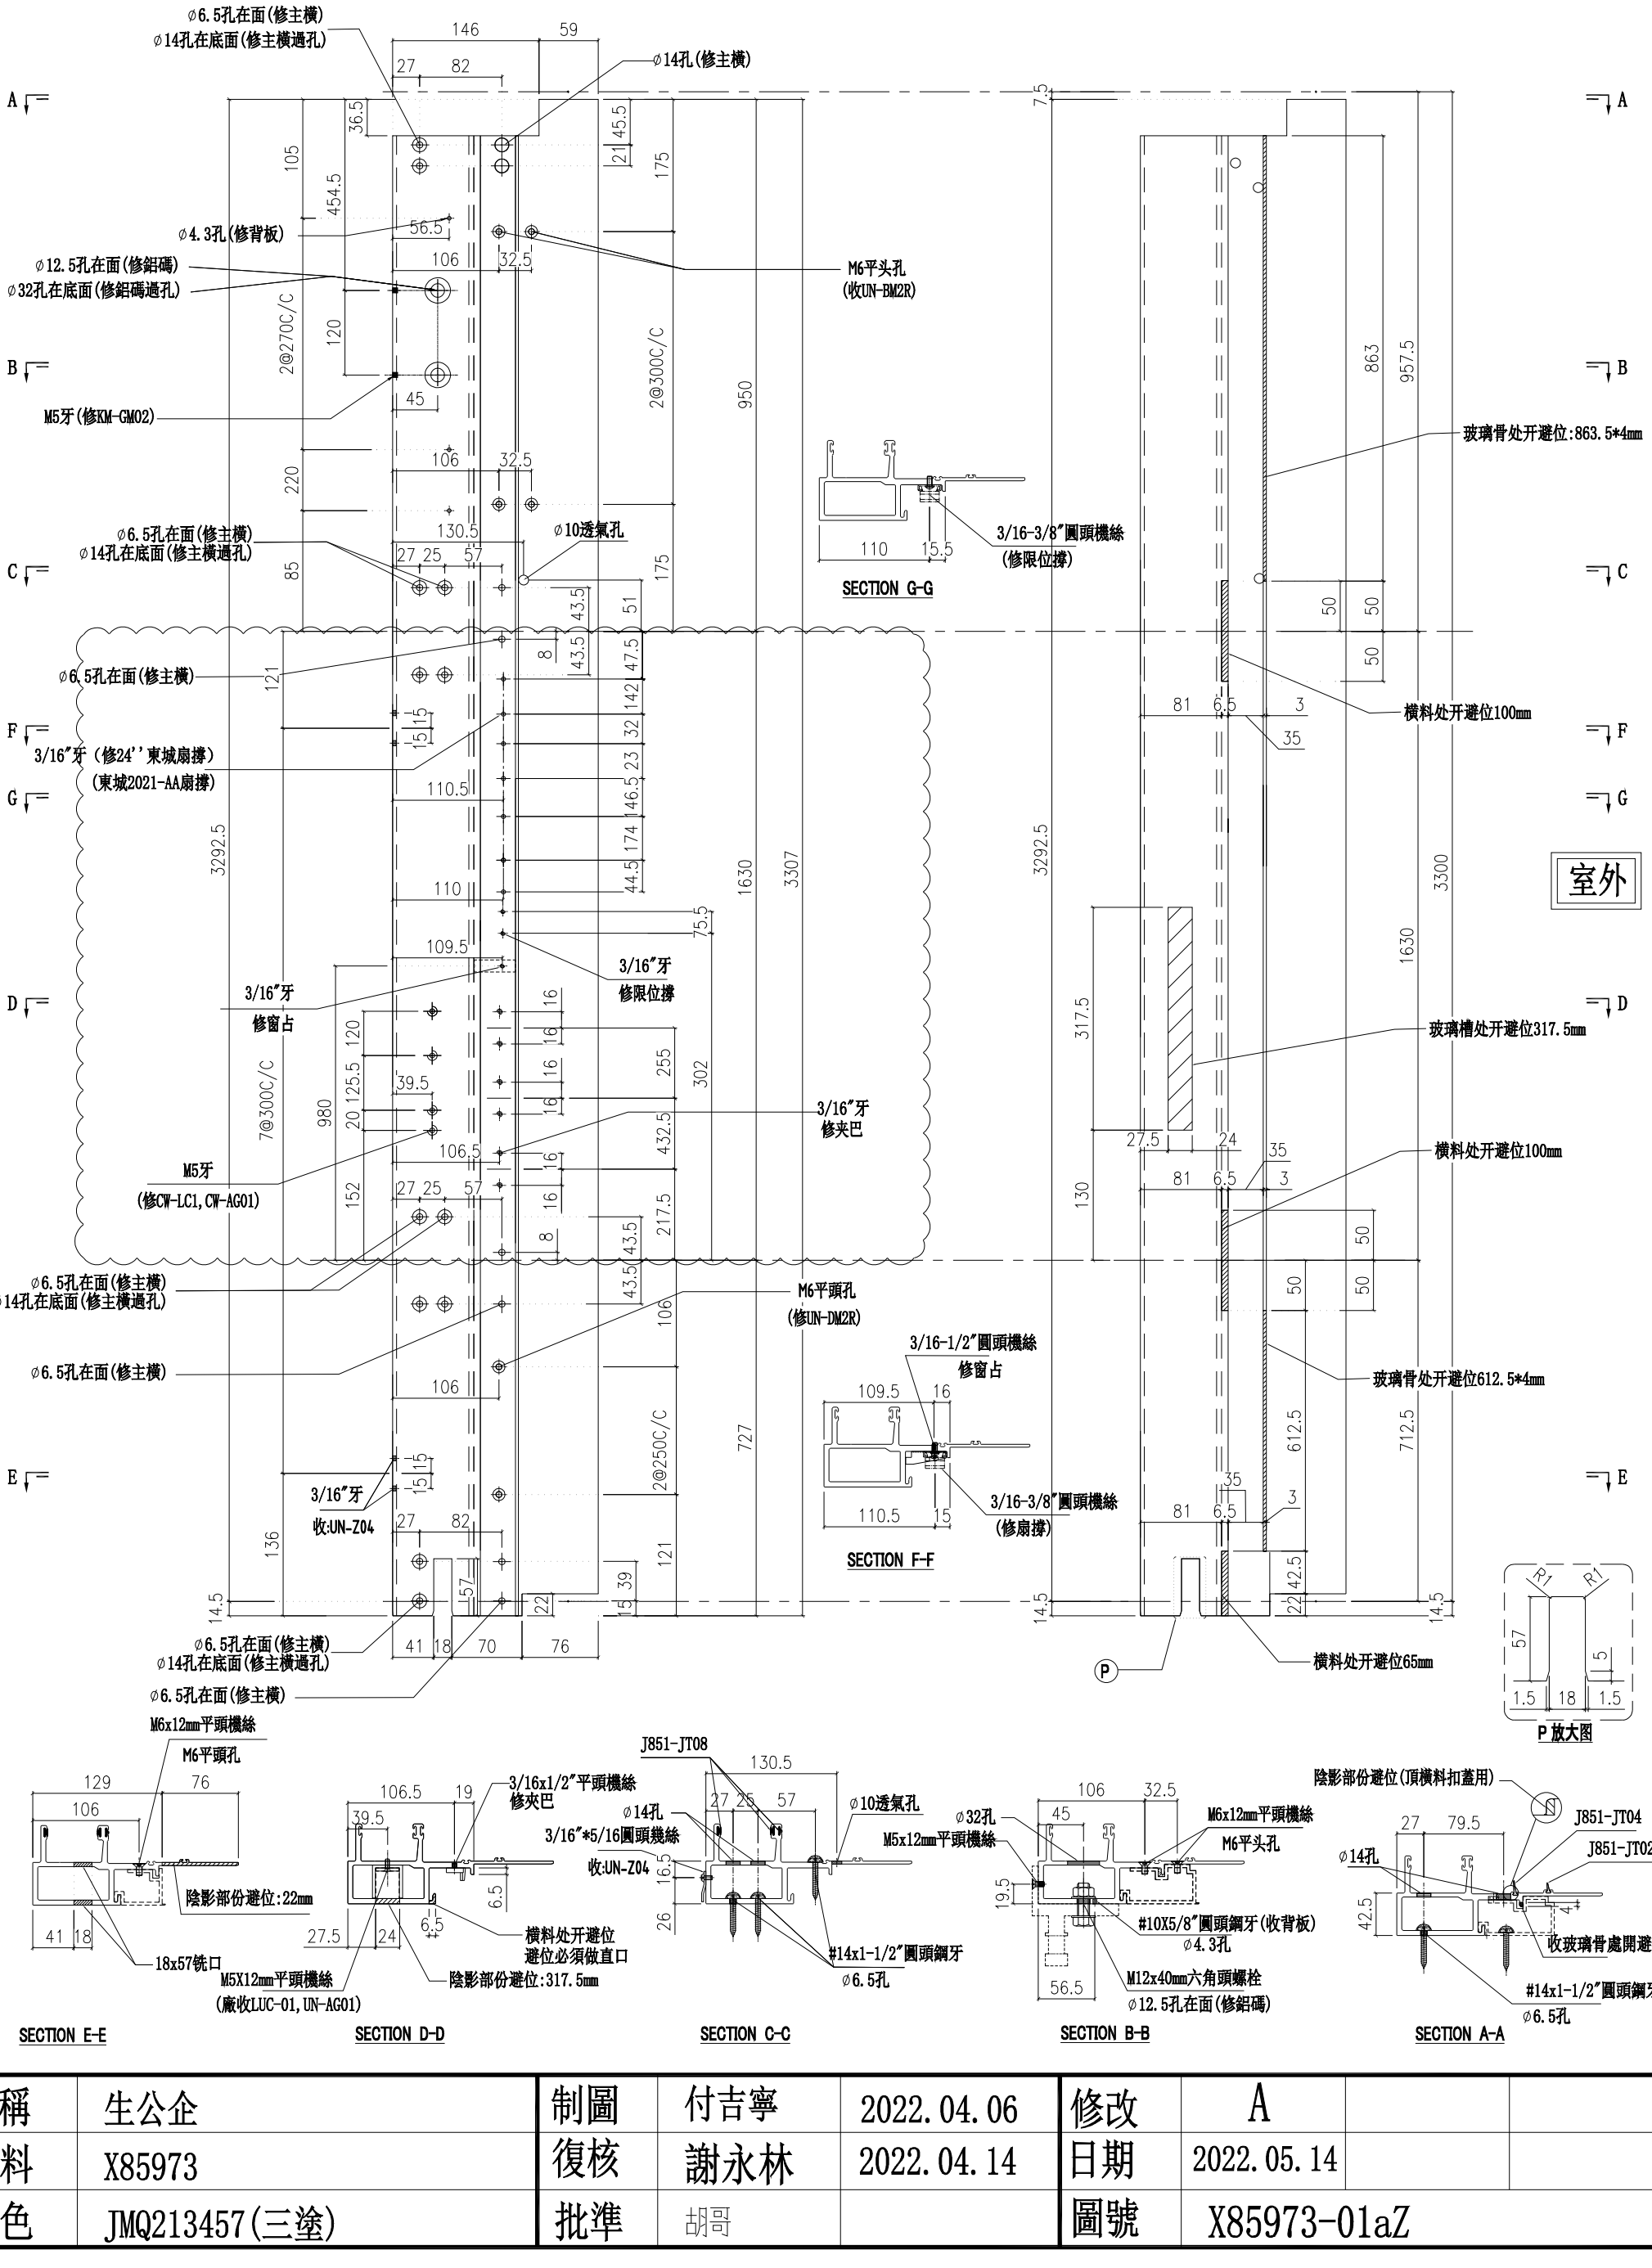

名稱	生公企	制圖	付吉寧	2022.04.06	修改	A		
材料	X85973	復核	謝永林	2022.04.14	日期	2022.05.14		
顏色	JMQ213457(三塗)	批準	胡哥		圖號	X85973-01aZ		


美特鋁質 有限公司
MIDI Aluminium Fabricator Ltd.

工程號	J853	地盤	延坪道住宅

請用A3打印

層數	數量	總數	位置	樓層
1	1	1	CW-PTMG06b	23F
1	1	1	CW-PTBG19b	23F
1	1	1	CW-PTMG21bX	23F
總計：		3		

雲線處修改扇撐，窗占，夾巴孔位

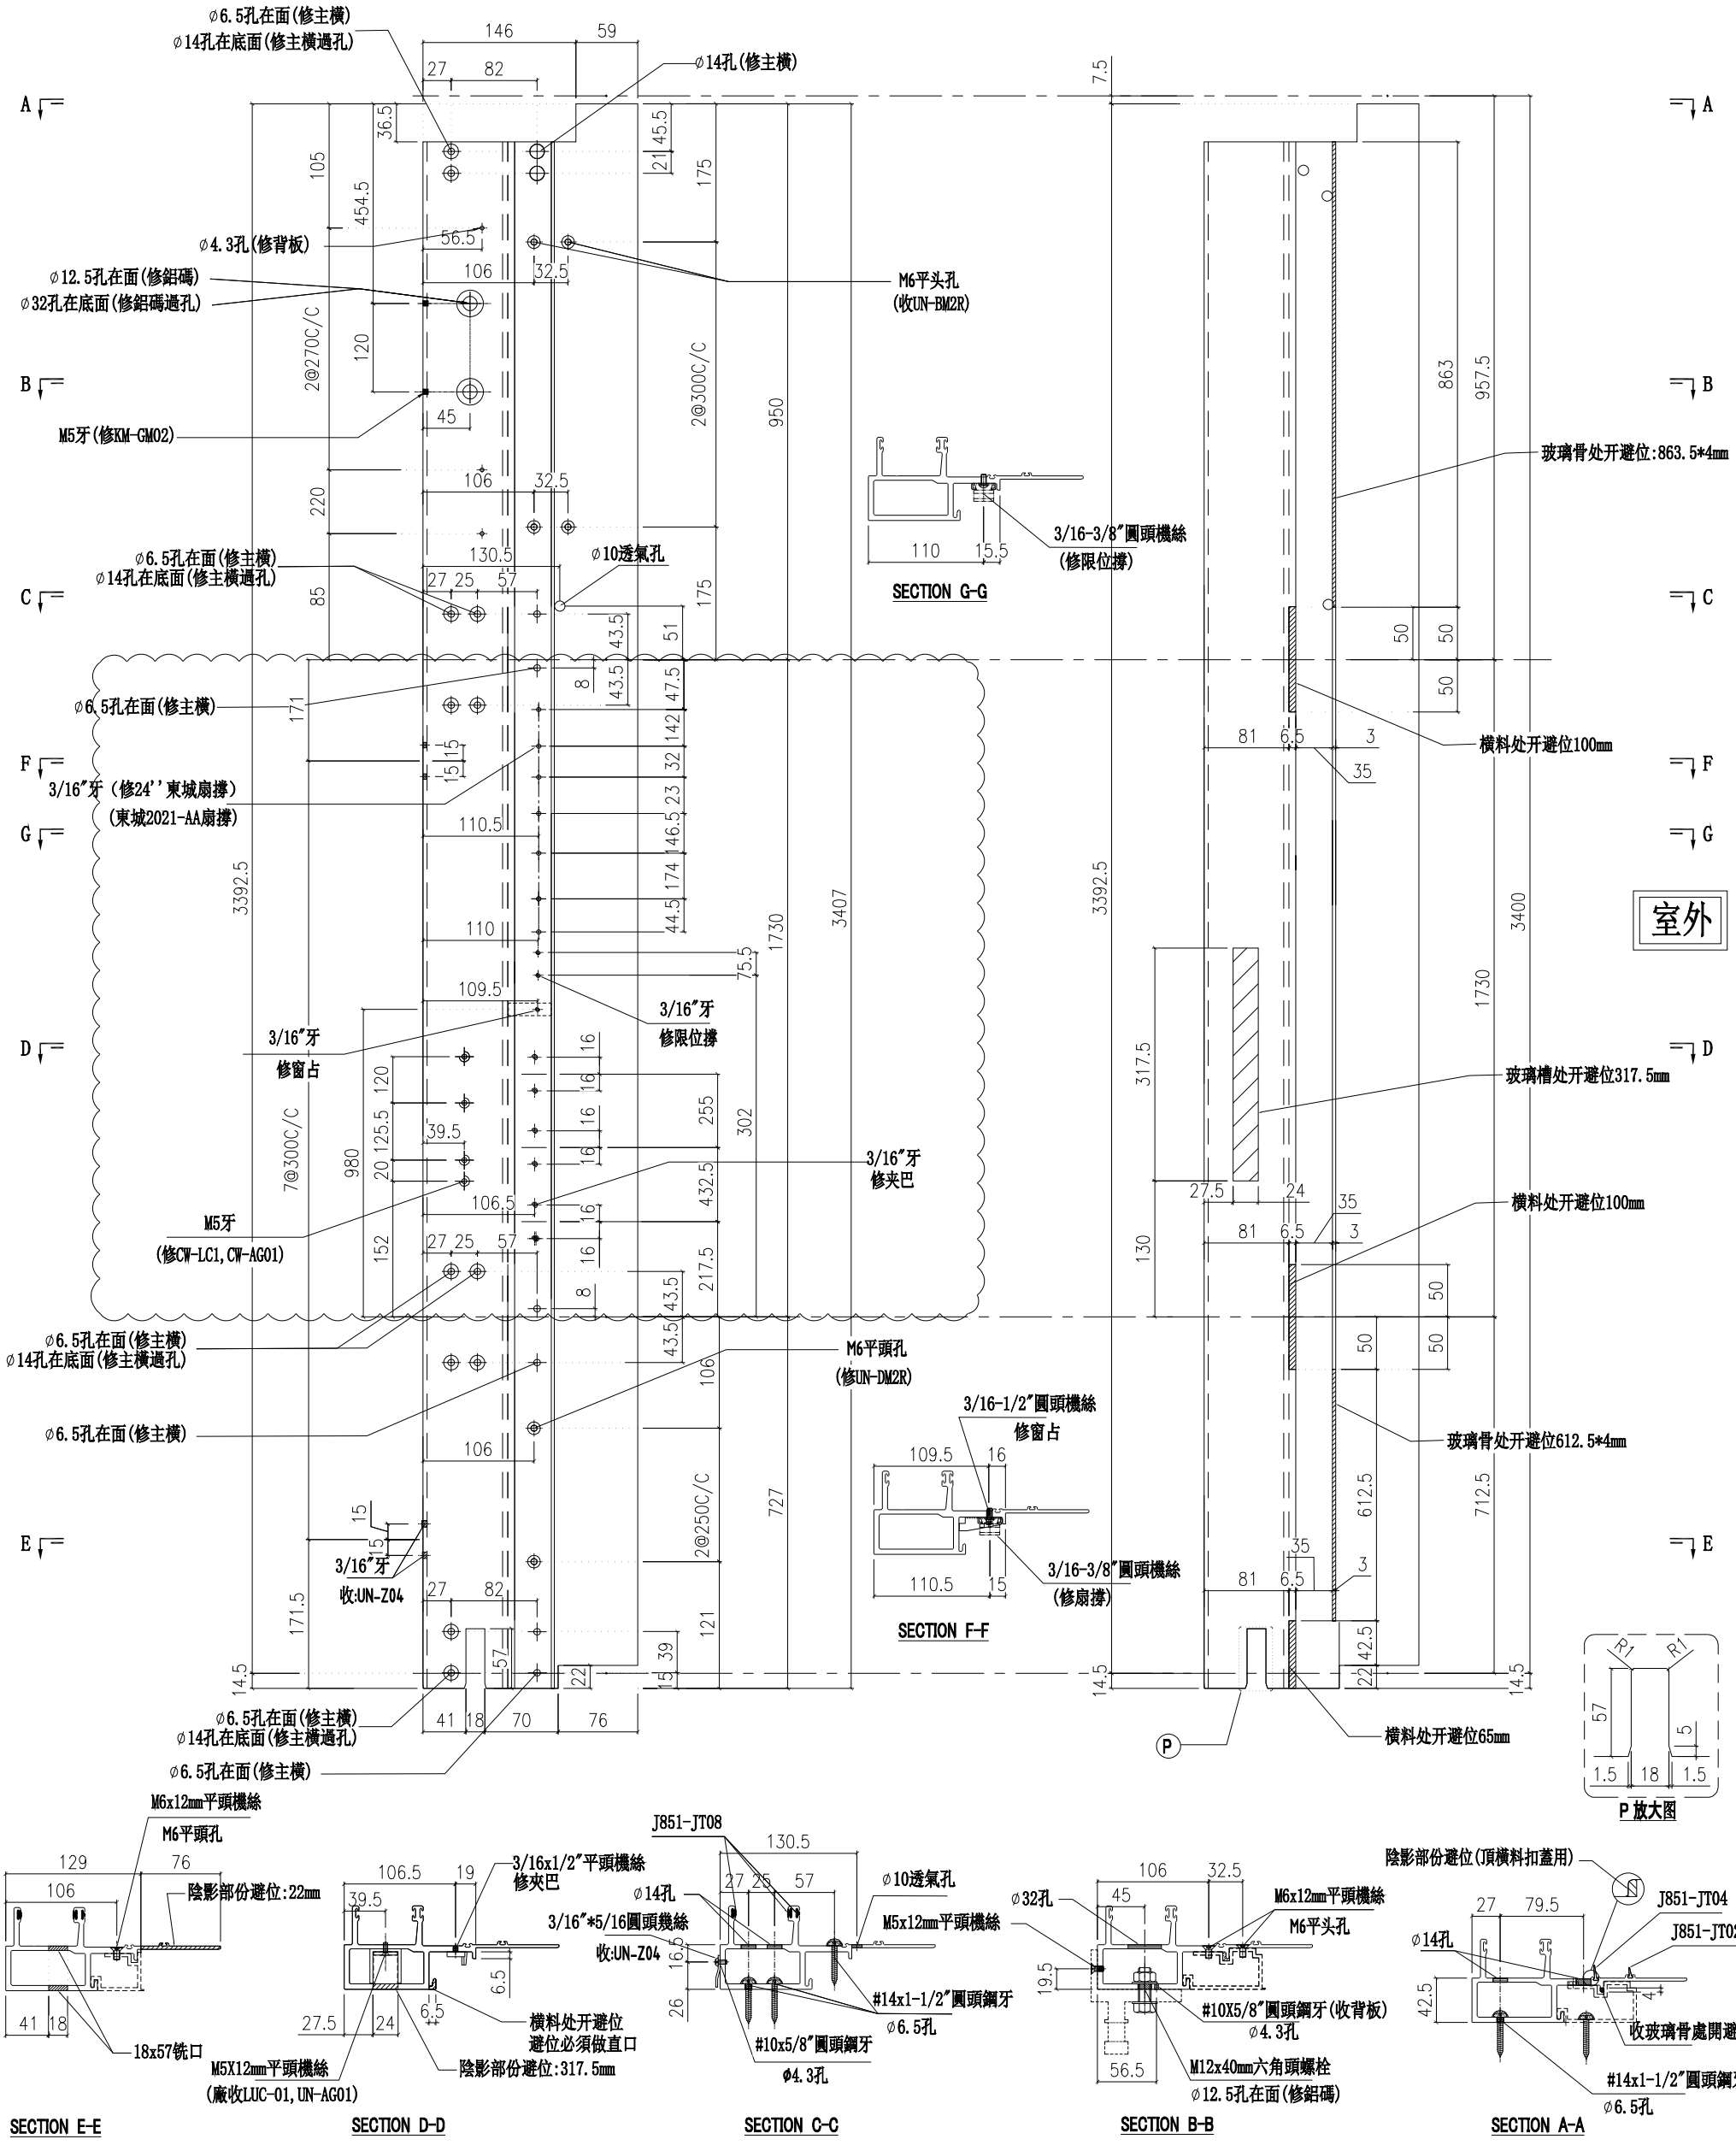

名稱	生公企	制圖	付吉寧	2022.04.06	修改	A		
材料	X85973	復核	謝永林	2022.04.14	日期	2022.05.14		
顏色	JMQ213457(三塗)	批準	胡哂		圖號	X85973-01bZ		


美特鋁質 有限公司
MIDI Aluminium Fabricator Ltd.

工程號	J853	地盤	延坪道住宅

請用A3打印

層數	數量	總數	位置	樓層
10	1	10	CW-PTMG06	10F-15F,17F-22F
14	1	14	CW-PTMB10	6F-15F,17F-22F
14	1	14	CW-PTMG21	6F-15F,17F-22F
總計:		38		

雲線處修改扇撐，窗占，夾巴孔位

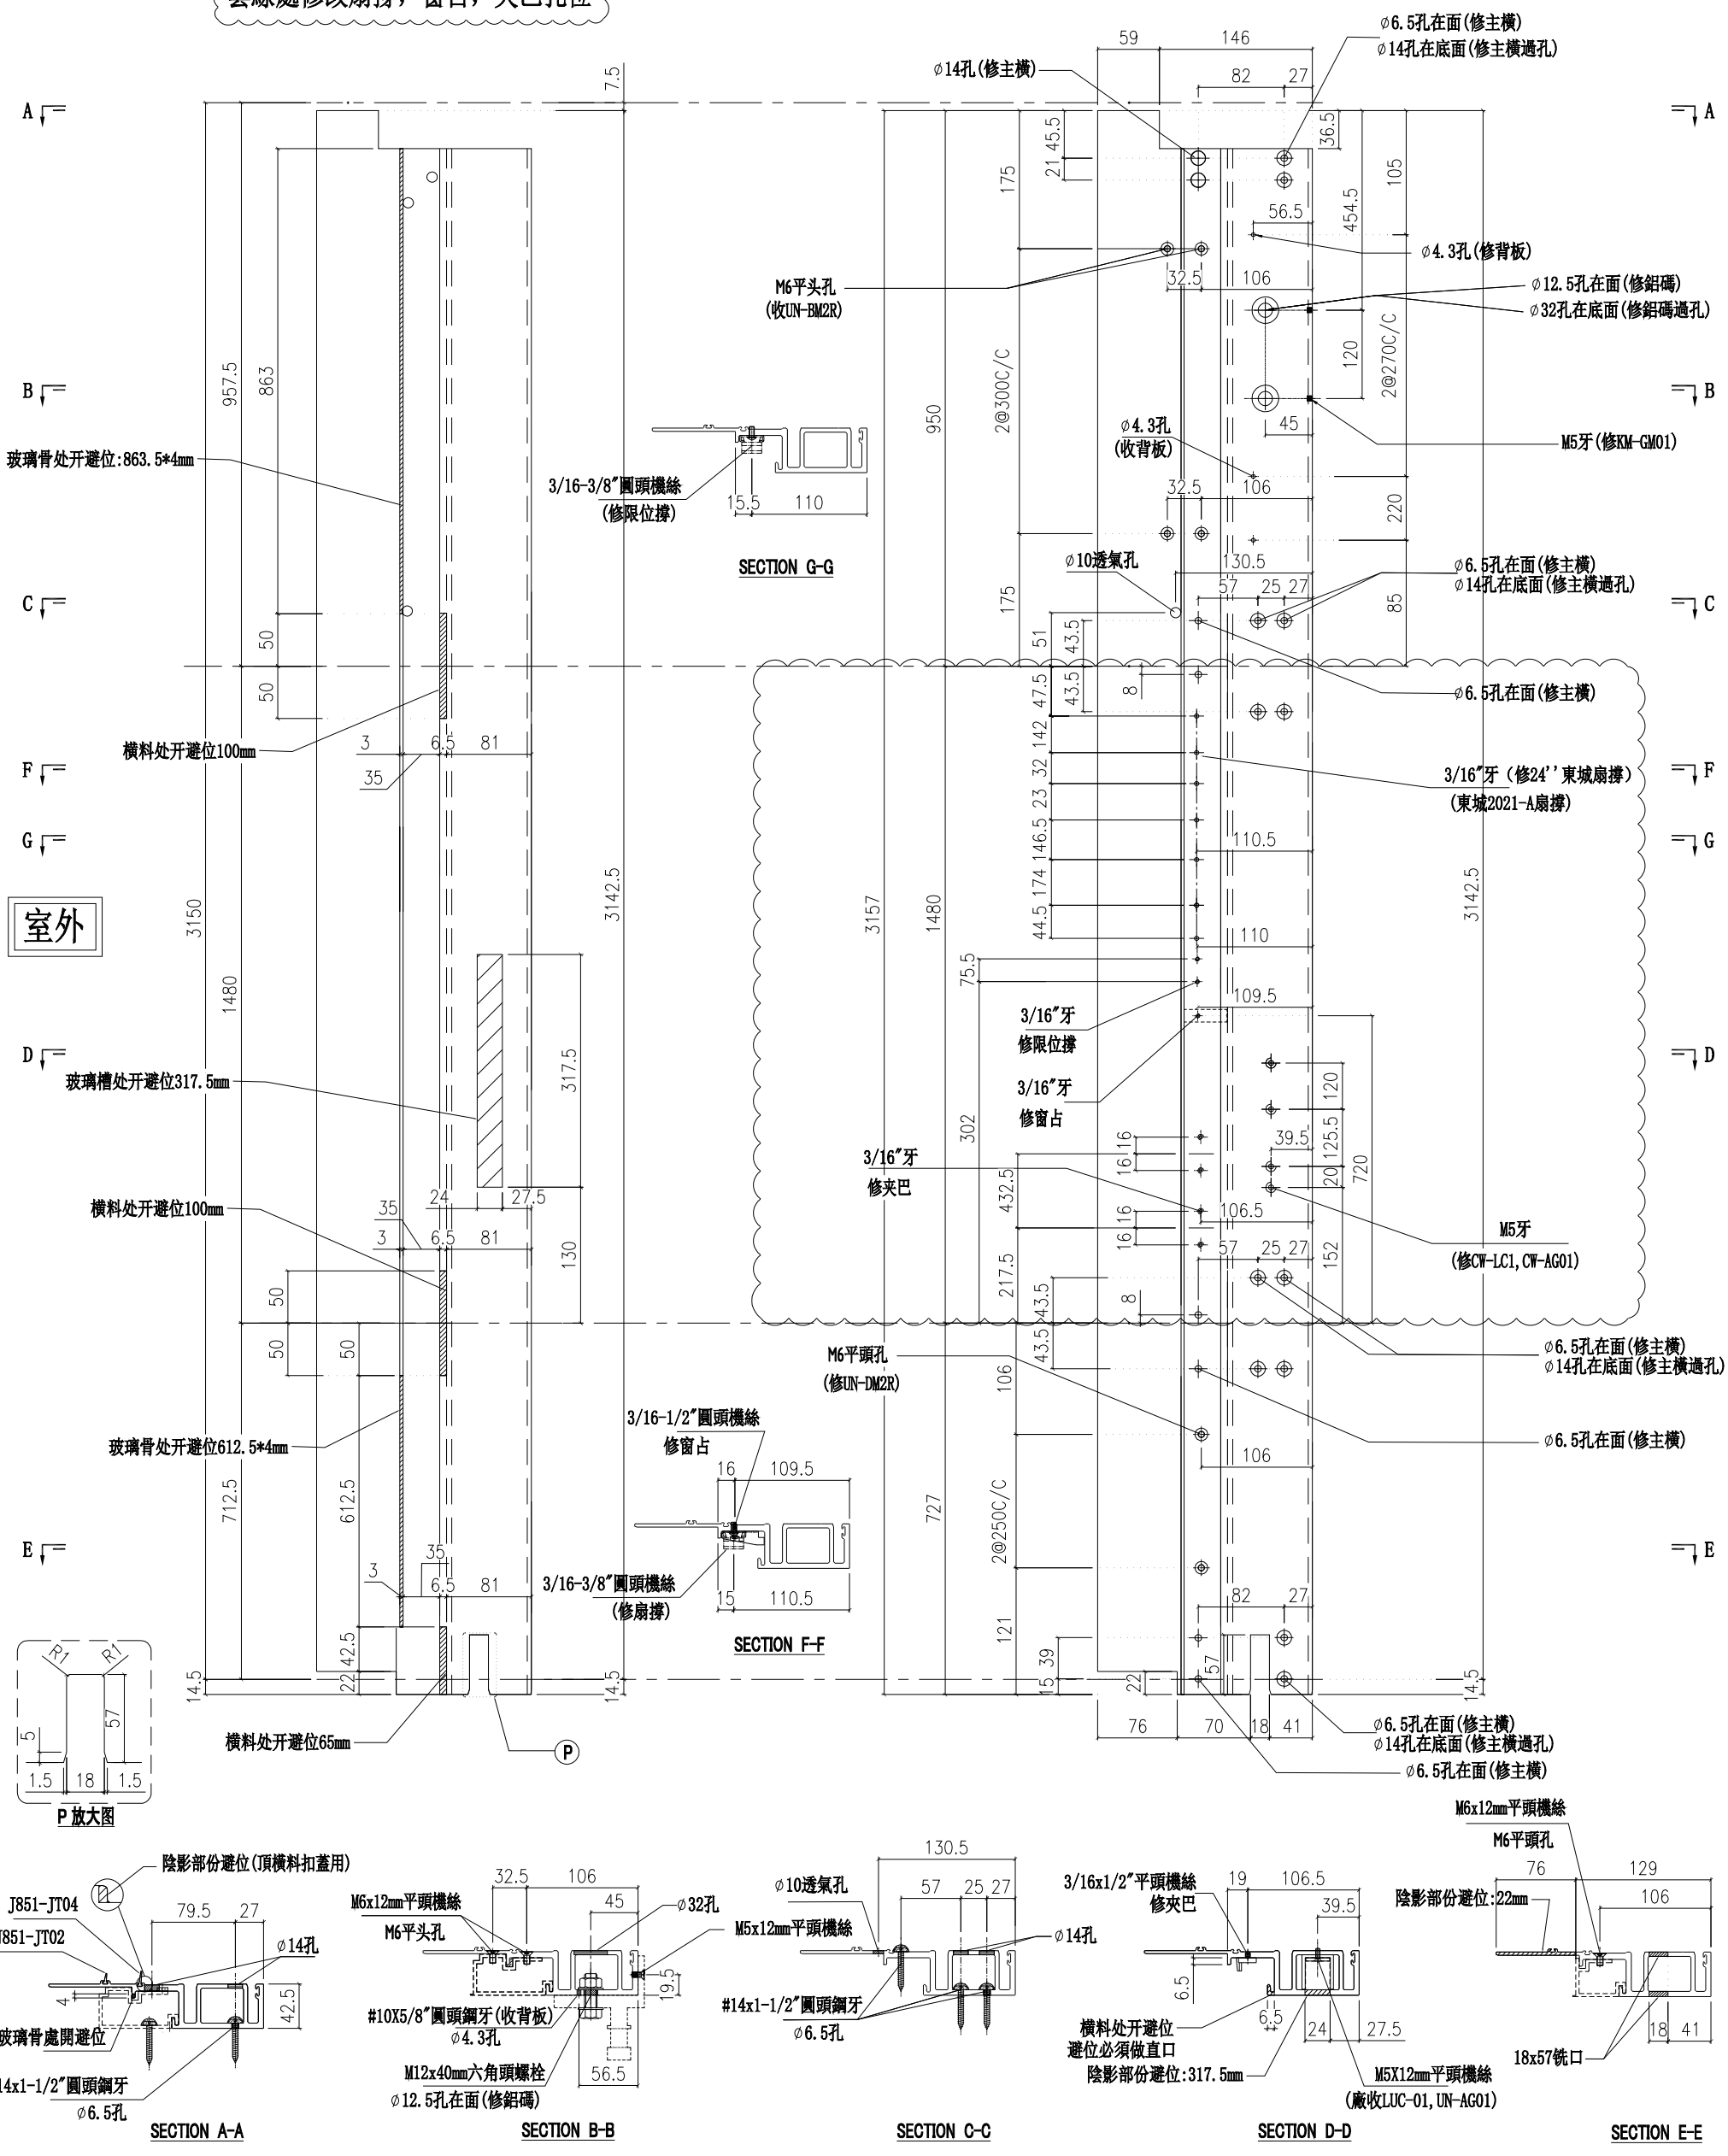

名稱	生母企	制圖	付吉寧	2022.04.06	修改	A		
材料	X85974	復核	謝永林	2022.04.14	日期	2022.05.14		
顏色	JMQ213457(三塗)	批準	胡哥		圖號	X85974-01		


美特鋁質 有限公司
MIDI Aluminium Fabricator Ltd.

請用A3打印

工程號	J853	地盤	延坪道住宅

層數	數量	總數	位置	樓層
2	1	2	CW-PTMG06a	16F,25F
3	1	3	CW-PTMB10a	5F,16F,25F
3	1	3	CW-PTMG21a	5F,16F,25F
總計：		8		

雲線處修改扇撐，窗占，夾巴孔位

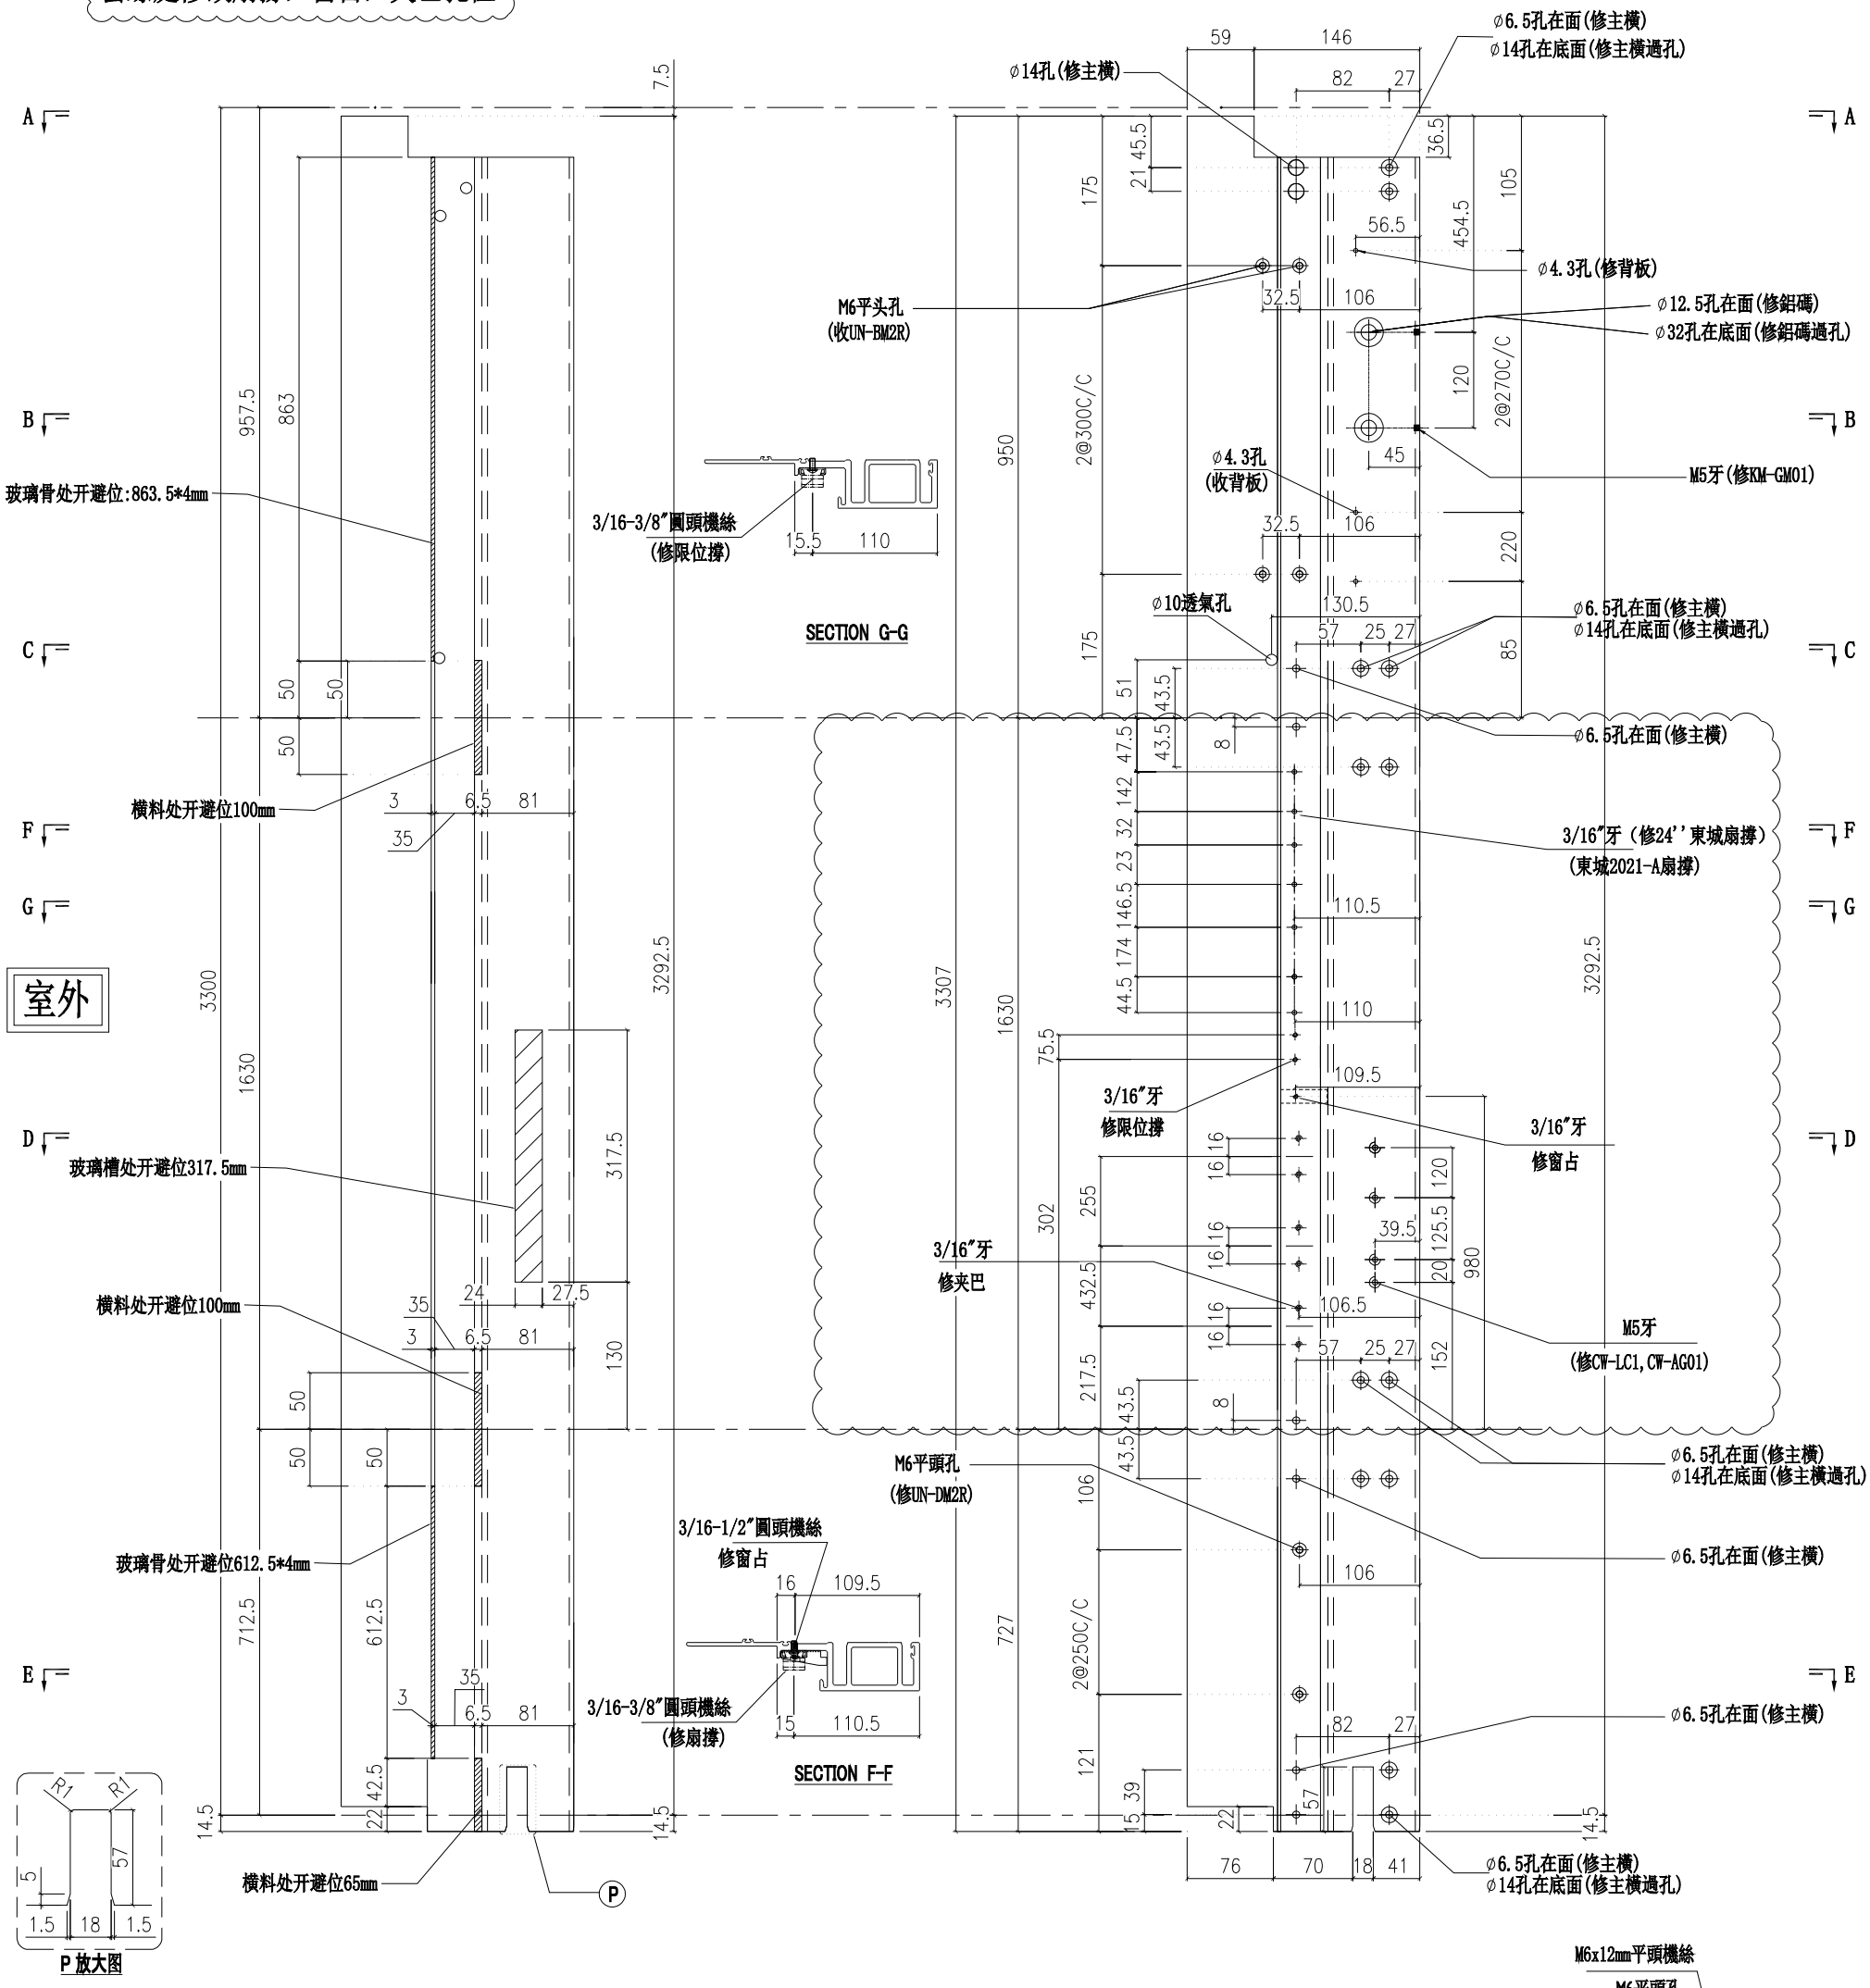

名稱	生母企	制圖	付吉寧	2022.04.06	修改	A		
材料	X85974	復核	謝永林	2022.04.14	日期	2022.05.14		
顏色	JMQ213457(三塗)	批準	胡哥		圖號	X85974-01a		


美特鋁質 有限公司
MIDI Aluminium Fabricator Ltd.

請用A3打印

層數	數量	總數	位置	樓層
1	1	1	CW-PTMG06b	23F
1	1	1	CW-PTMB10b	23F
1	1	1	CW-PTMG21b	23F
總計：		3		

工程號	J853	地盤	延坪道住宅

雲線處修改扇撐，窗占，夾巴孔位

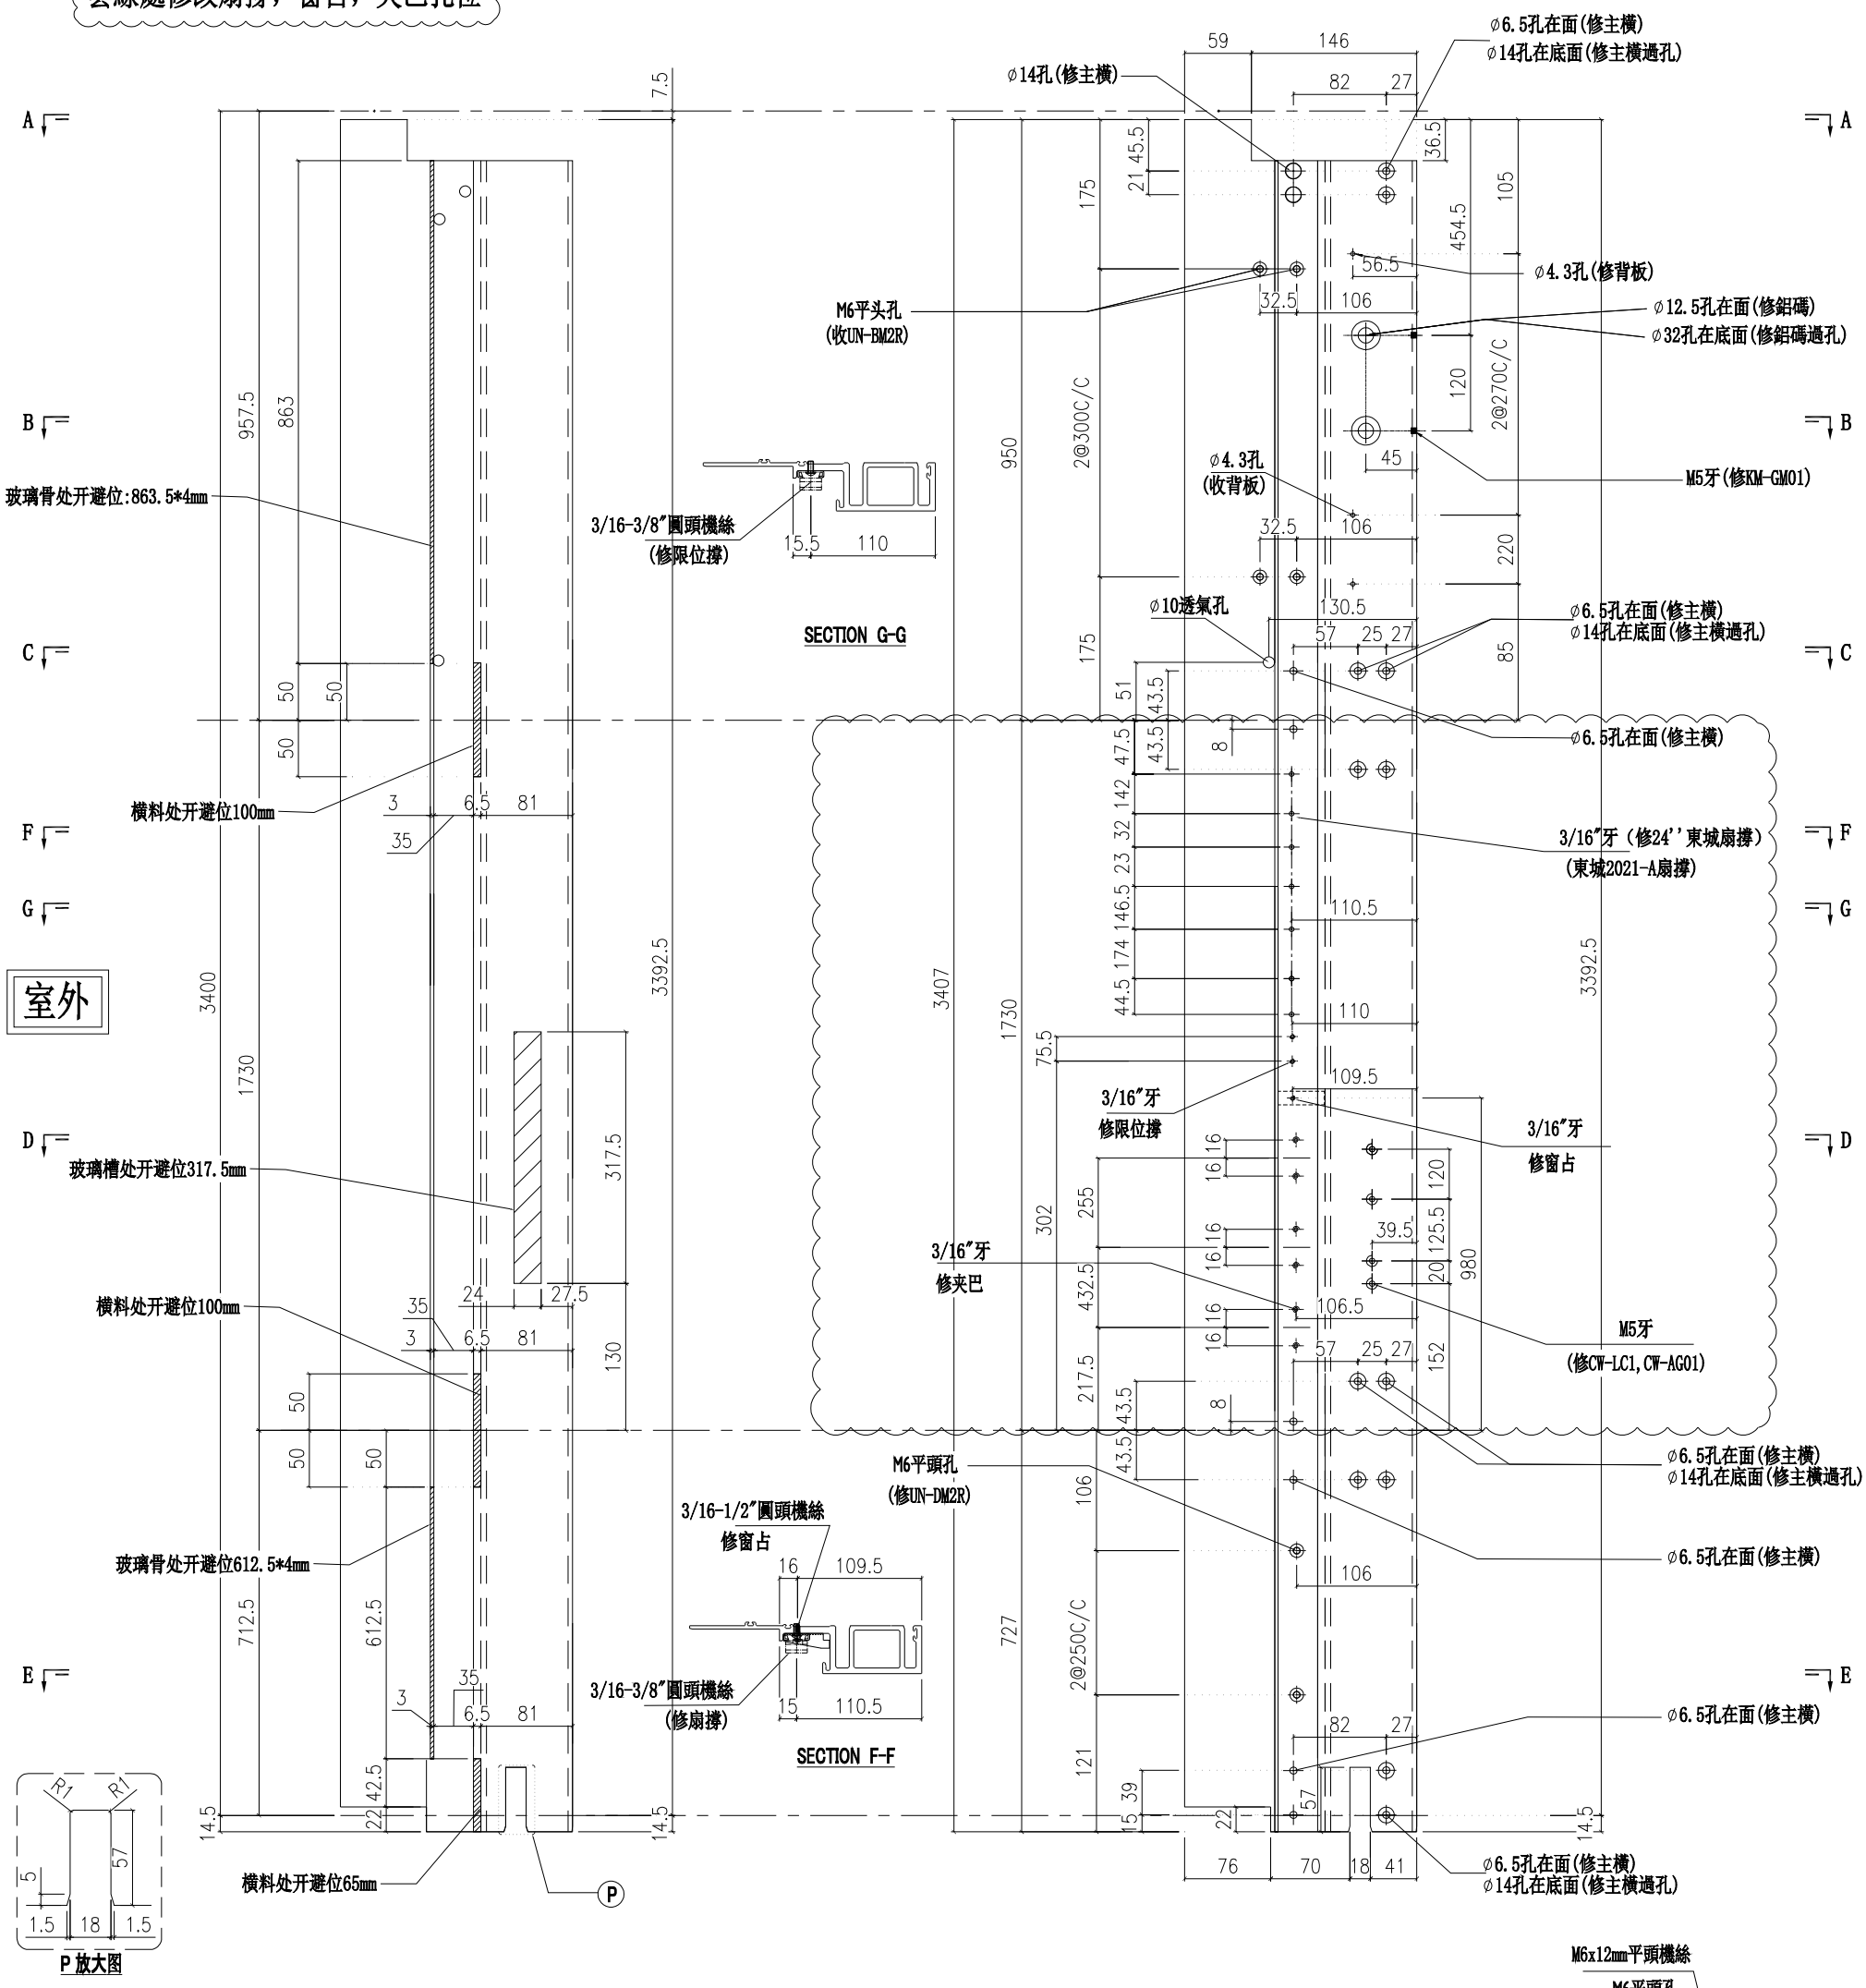


名稱	生母企	制圖	付吉寧	2022.04.06	修改	A		
材料	X85974	復核	謝永林	2022.04.14	日期	2022.05.14		
顏色	JMQ213457(三塗)	批準	胡哥		圖號	X85974-01b		


美特鋁質 有限公司
MIDI Aluminium Fabricator Ltd.

請用A3打印

層數	數量	總數	位置	樓層
10	1	10	CW-PRMB06	10F-15F,17F-22F

工程號	J853	地盤	延坪道住宅

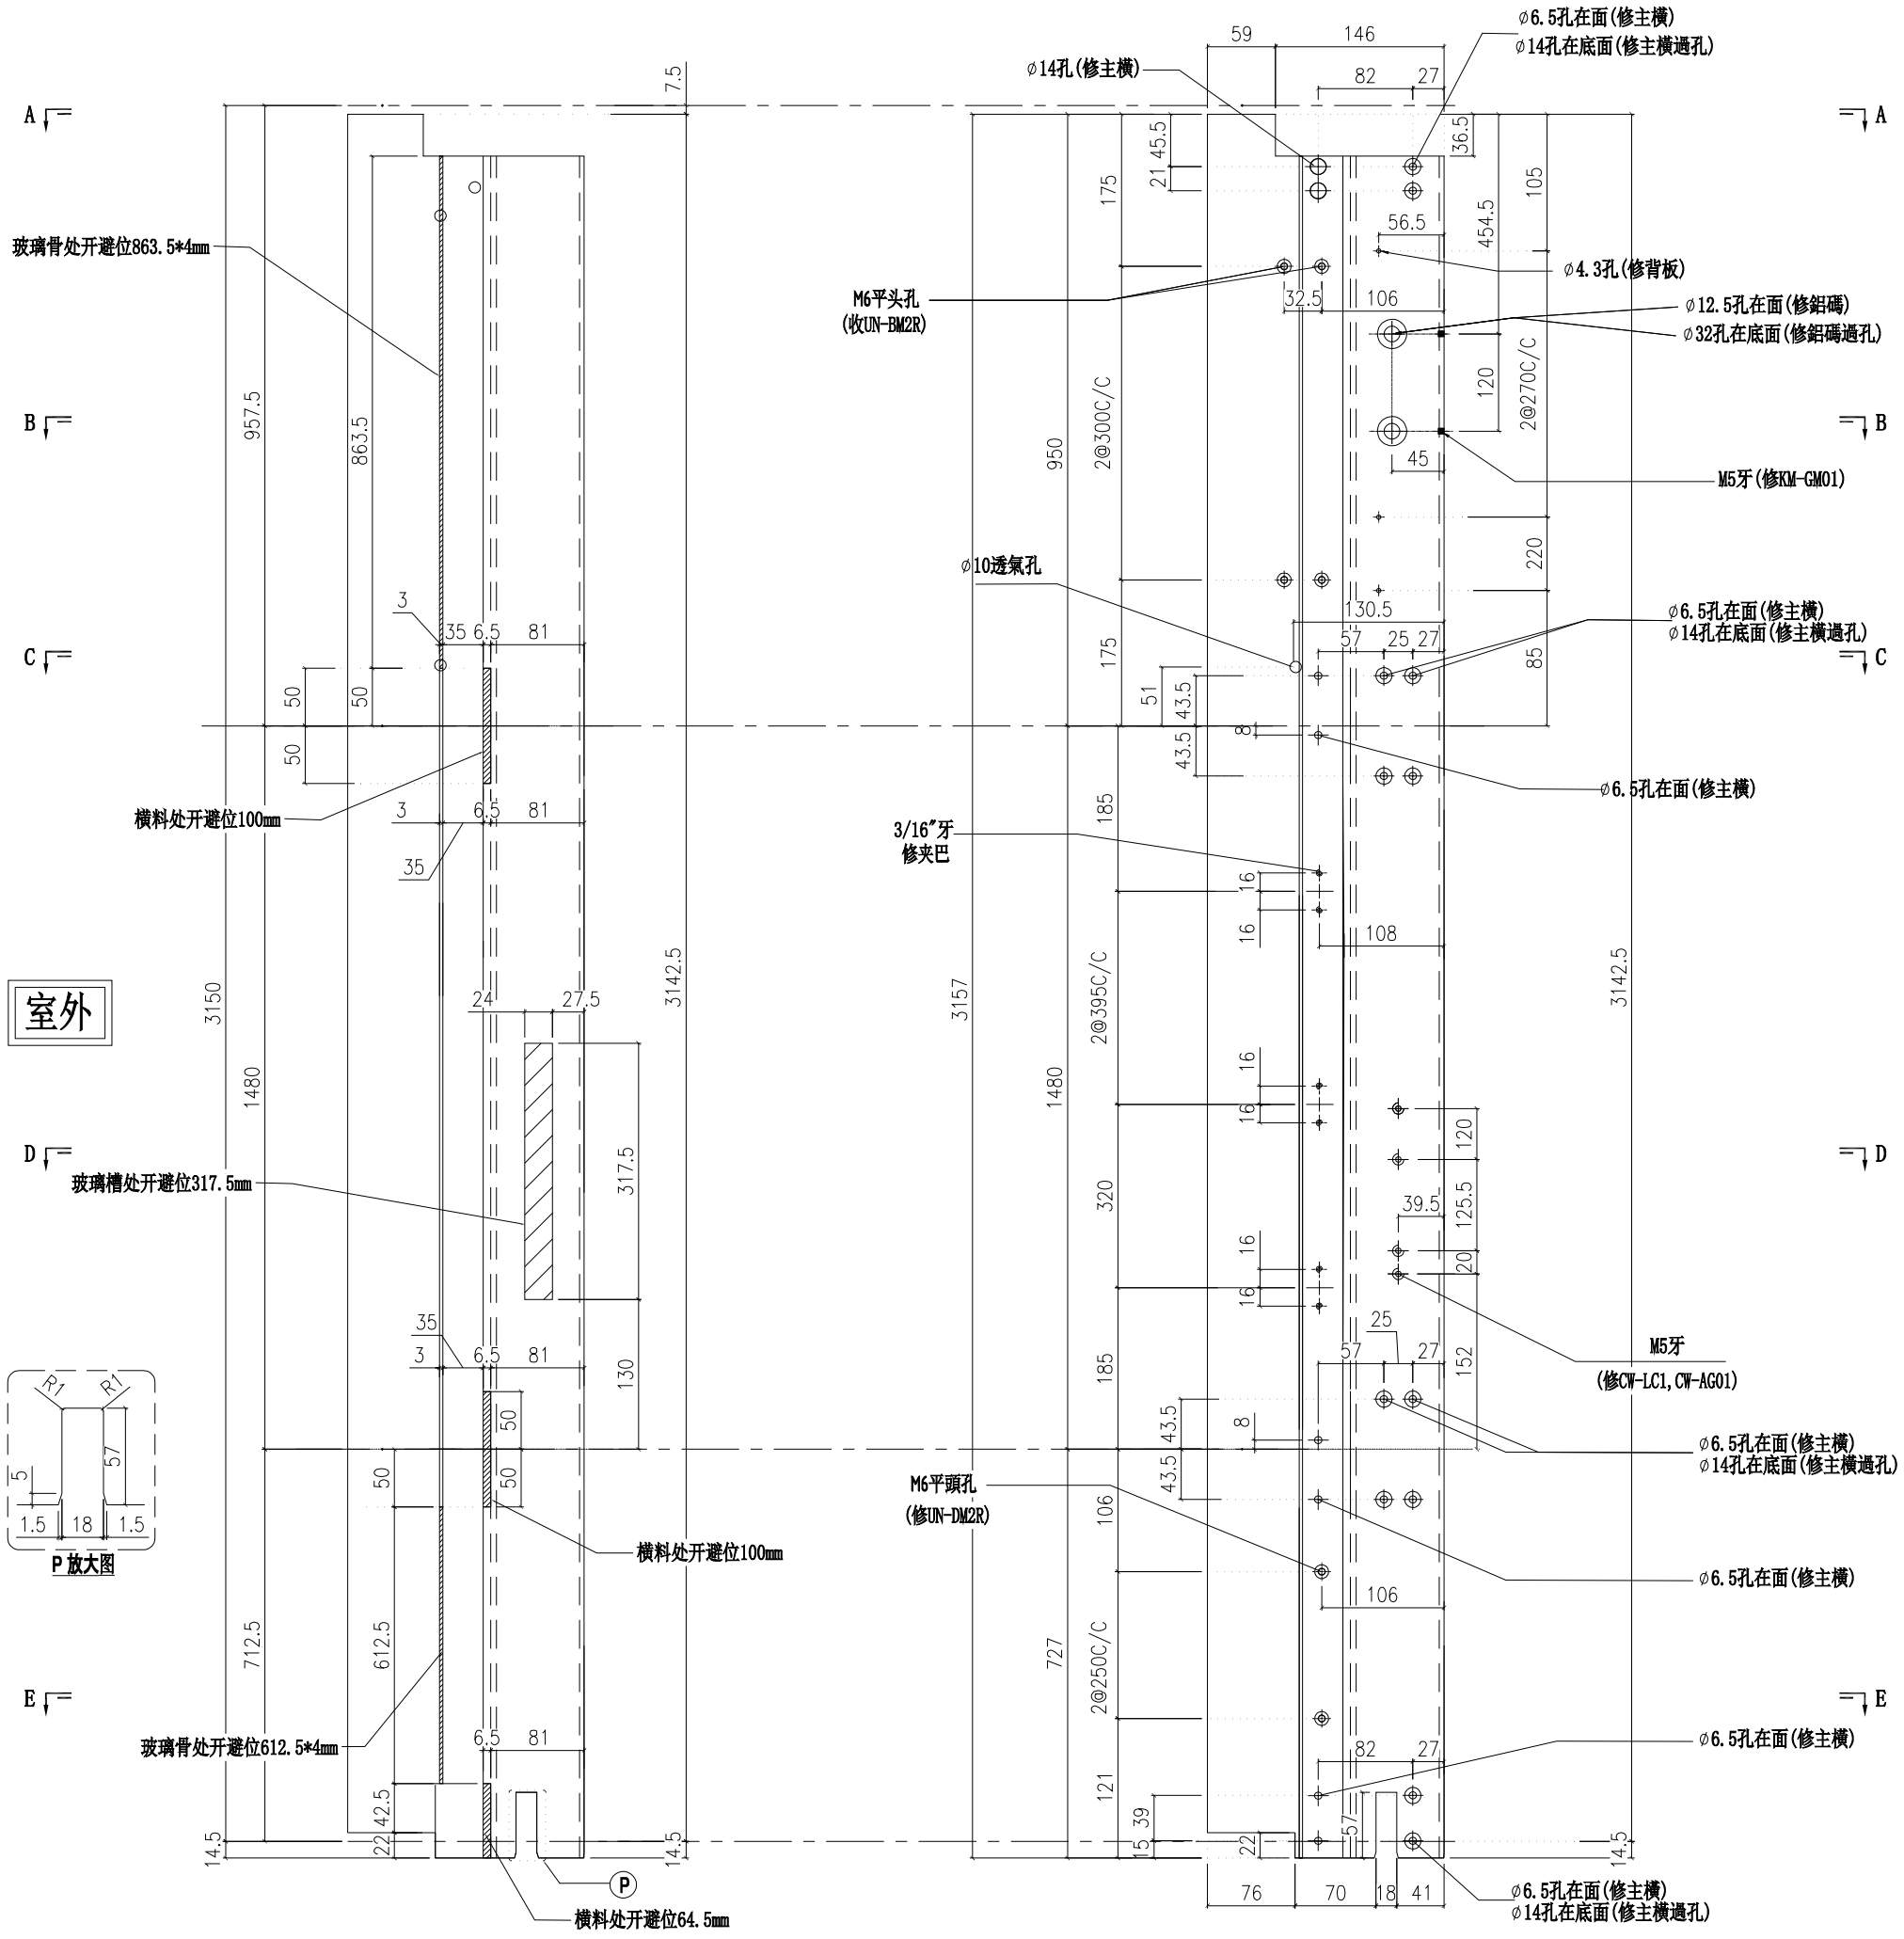

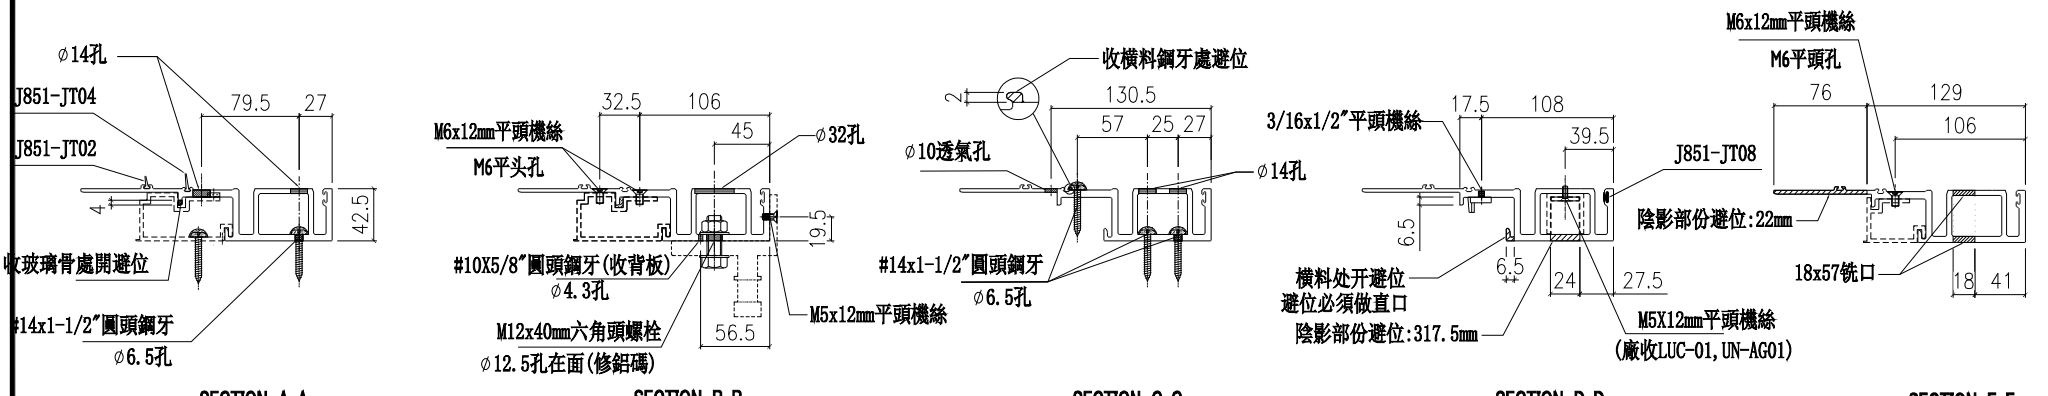


名稱	生母企	制圖	付吉寧	2022.04.06	修改			
材料	X85974	復核	謝永林	2022.04.14	日期			
顏色	JMQ213457(三塗)	批準	胡哥		圖號	X85974-03		


美特鋁質 有限公司
MIDI Aluminium Fabricator Ltd.

請用A3打印

層數	數量	總數	位置	樓層
2	1	2	CW-PRMB06a	16F,25F

工程號	J853	地盤	延坪道住宅

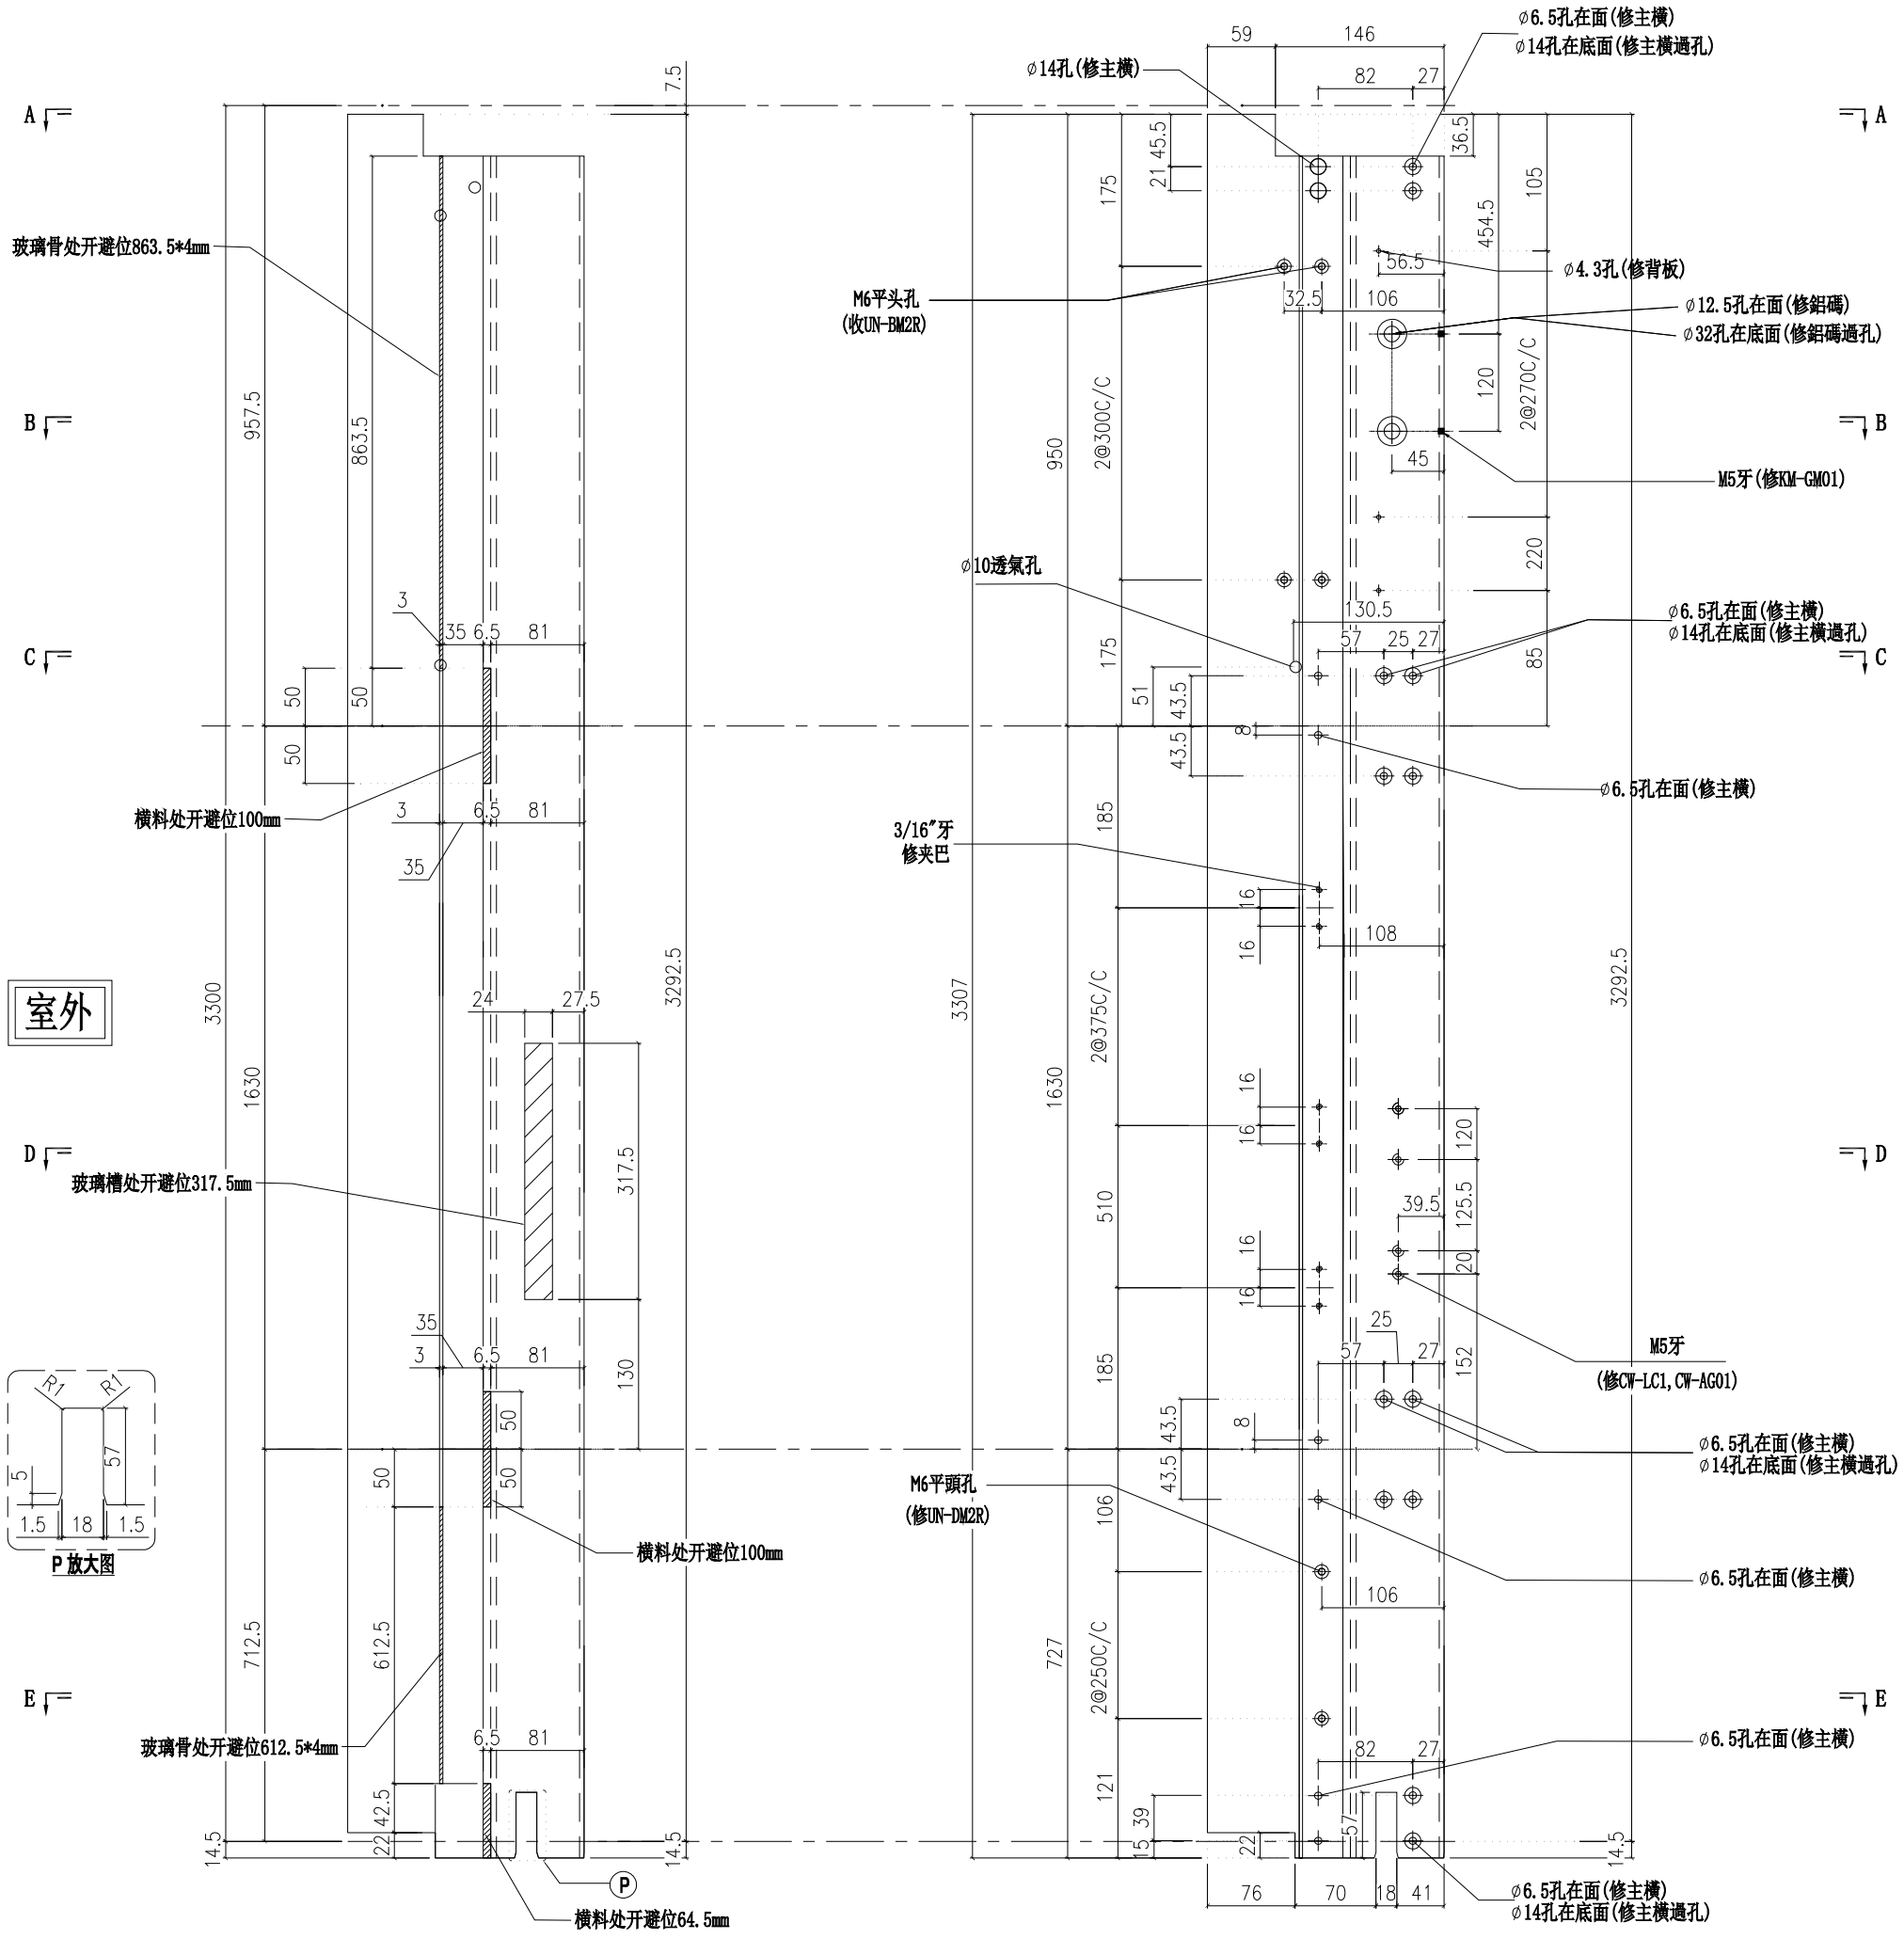

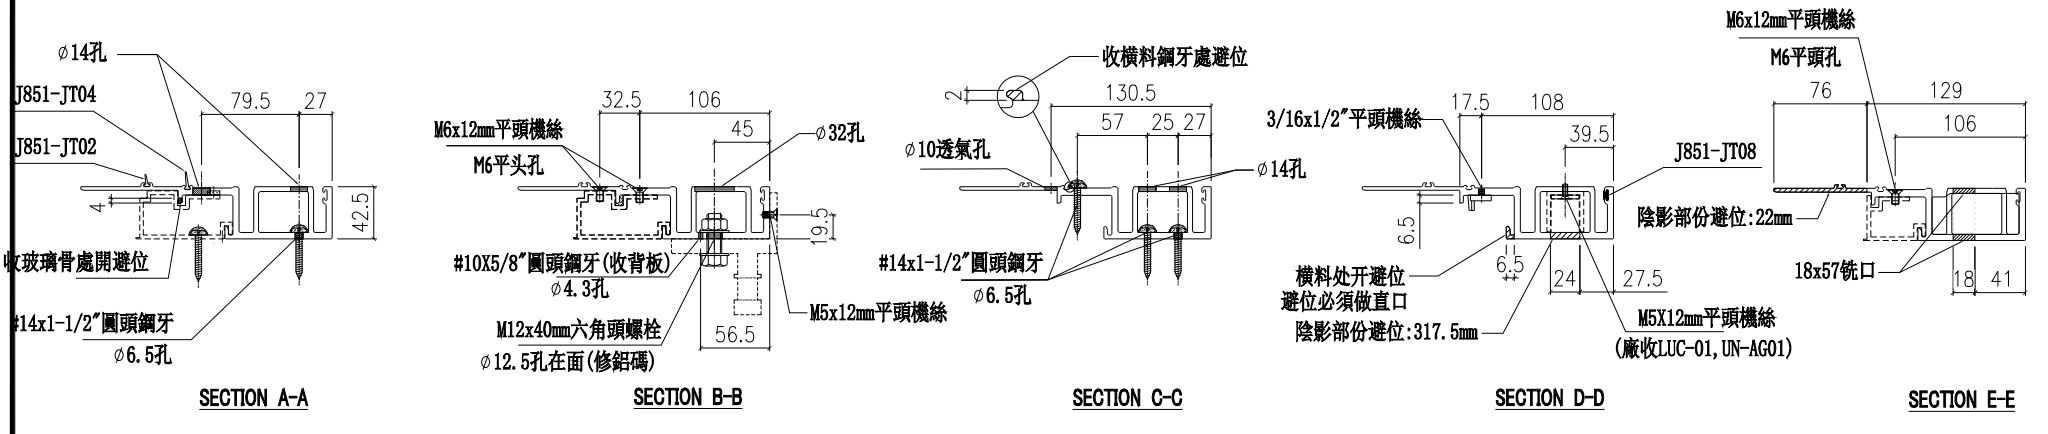


名稱	生母企	制圖	付吉寧	2022.04.06	修改			
材料	X85974	復核	謝永林	2022.04.14	日期			
顏色	JMQ213457(三塗)	批準	胡哥		圖號	X85974-03a		


美特鋁質 有限公司
MIDI Aluminium Fabricator Ltd.

請用A3打印

層數	數量	總數	位置	樓層
1	1	1	CW-PRMB06b	23F

工程號	J853	地盤	延坪道住宅

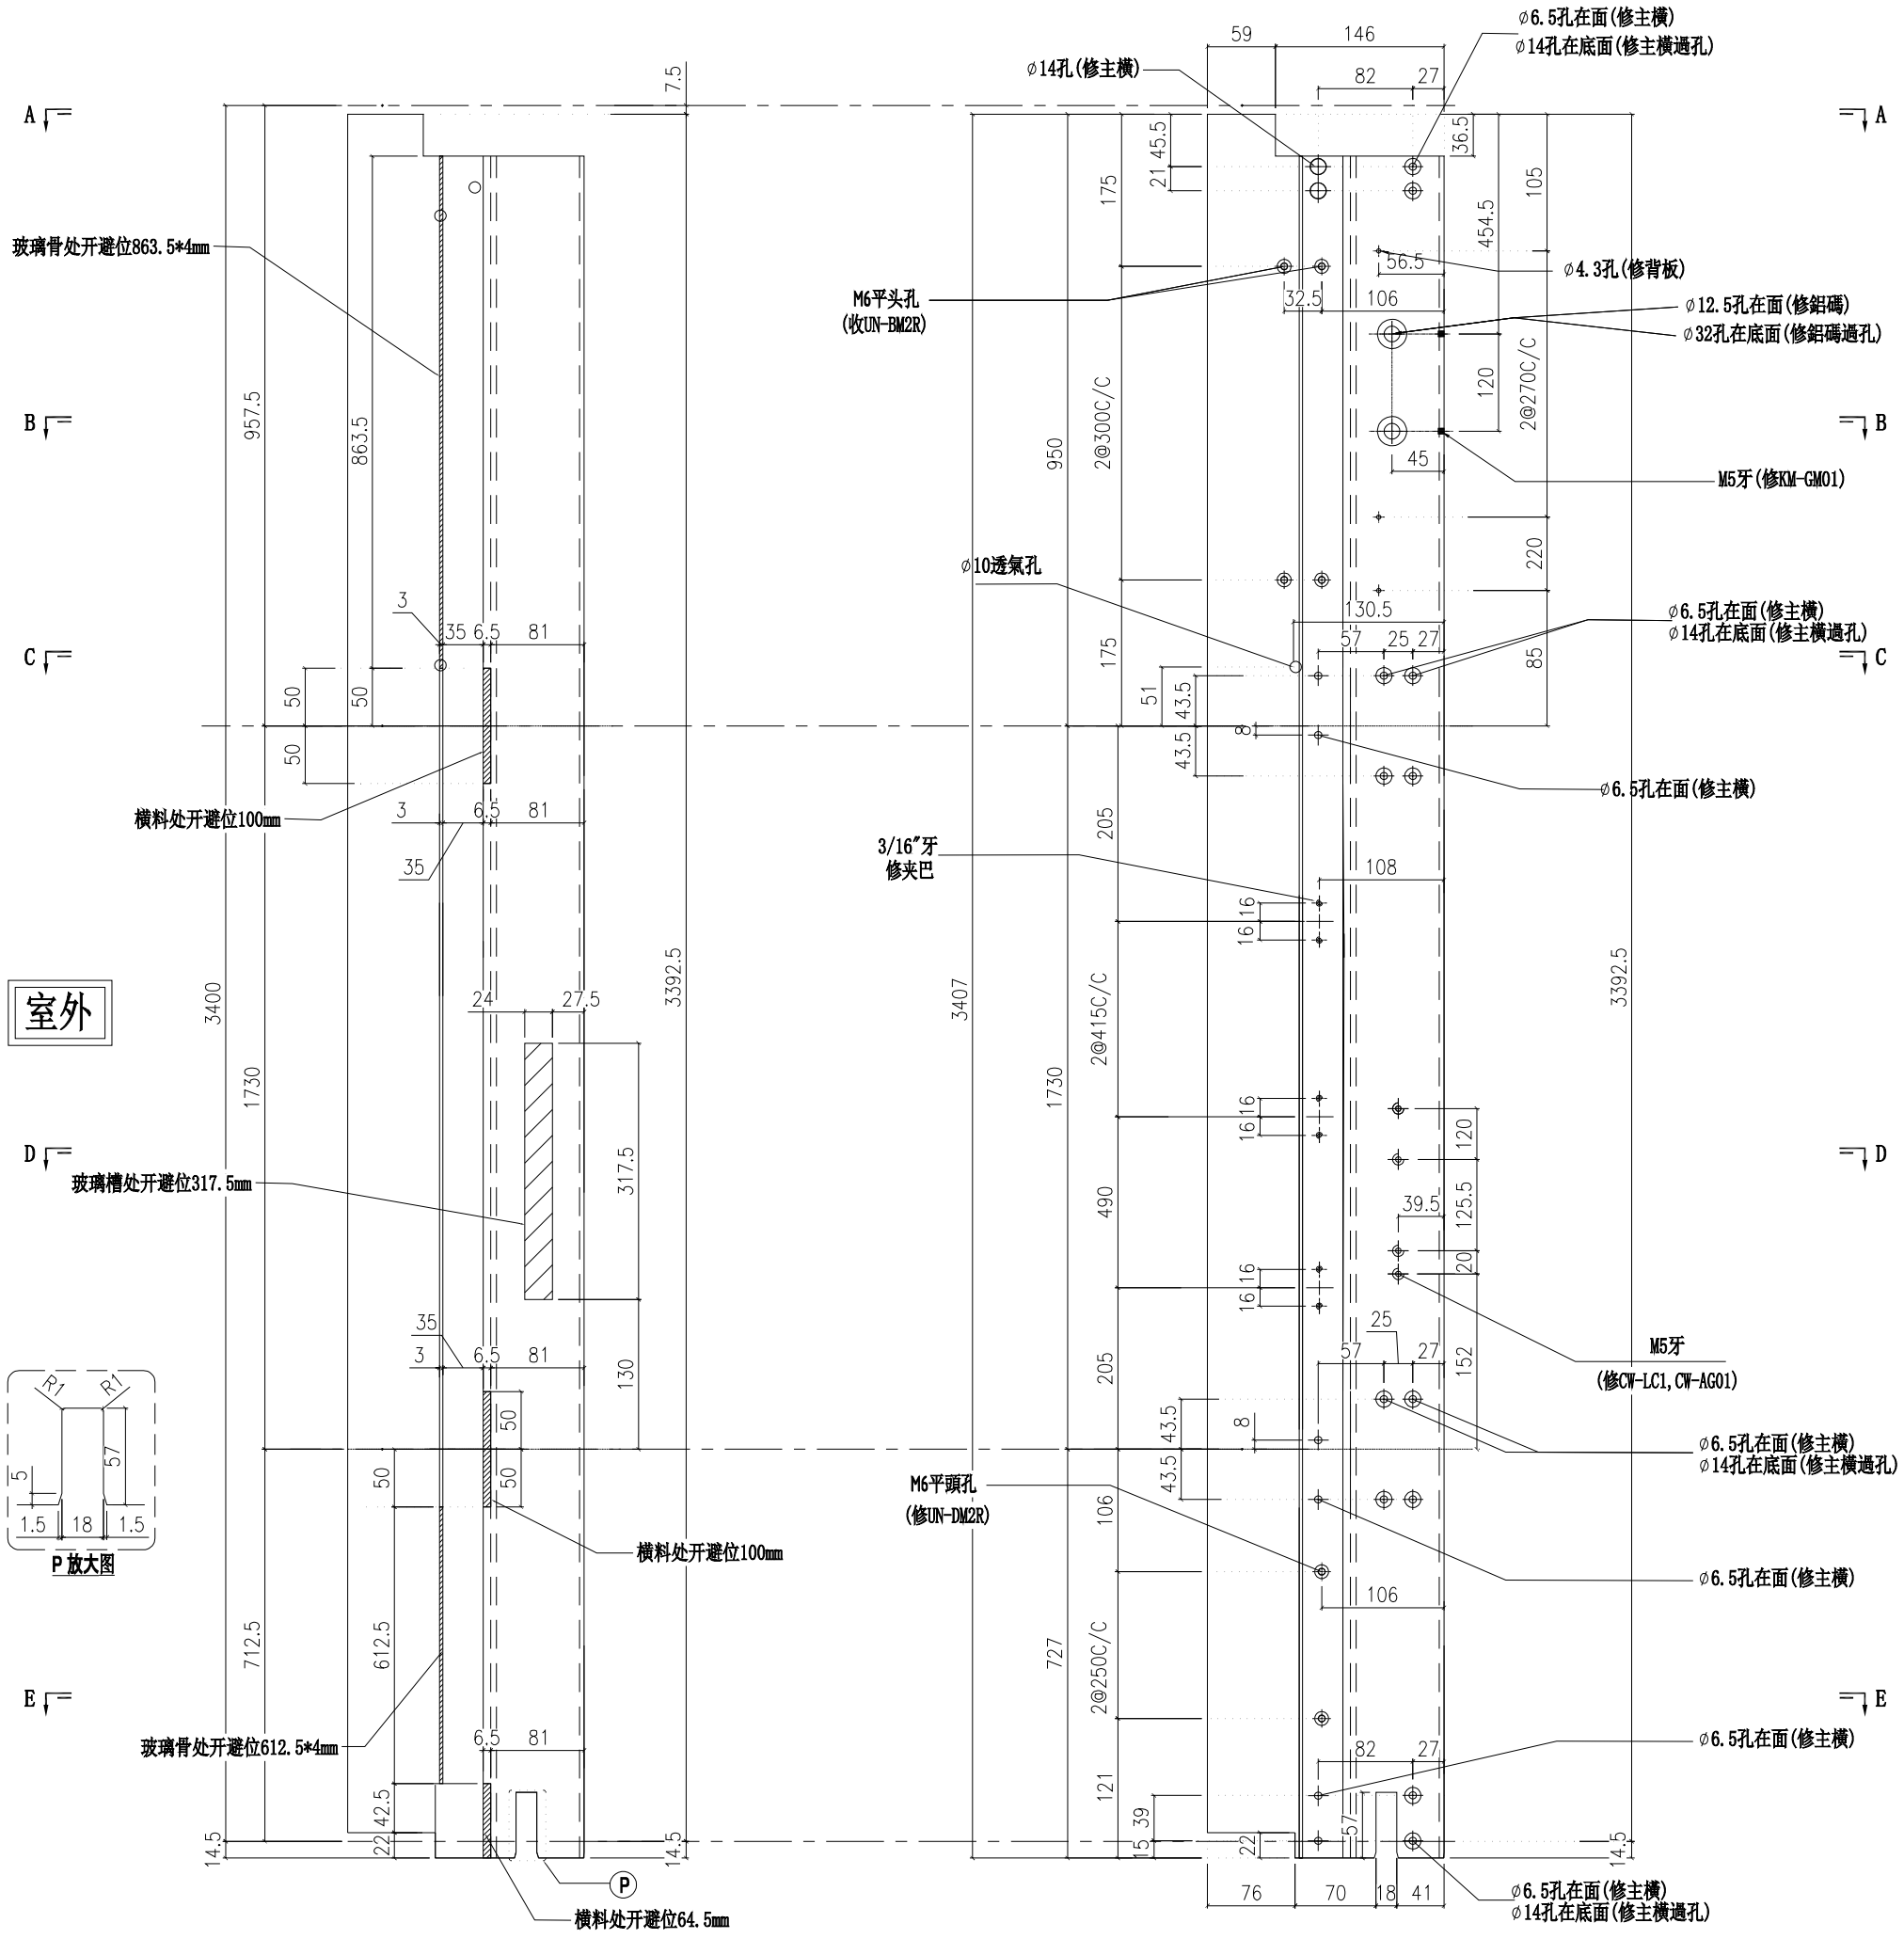

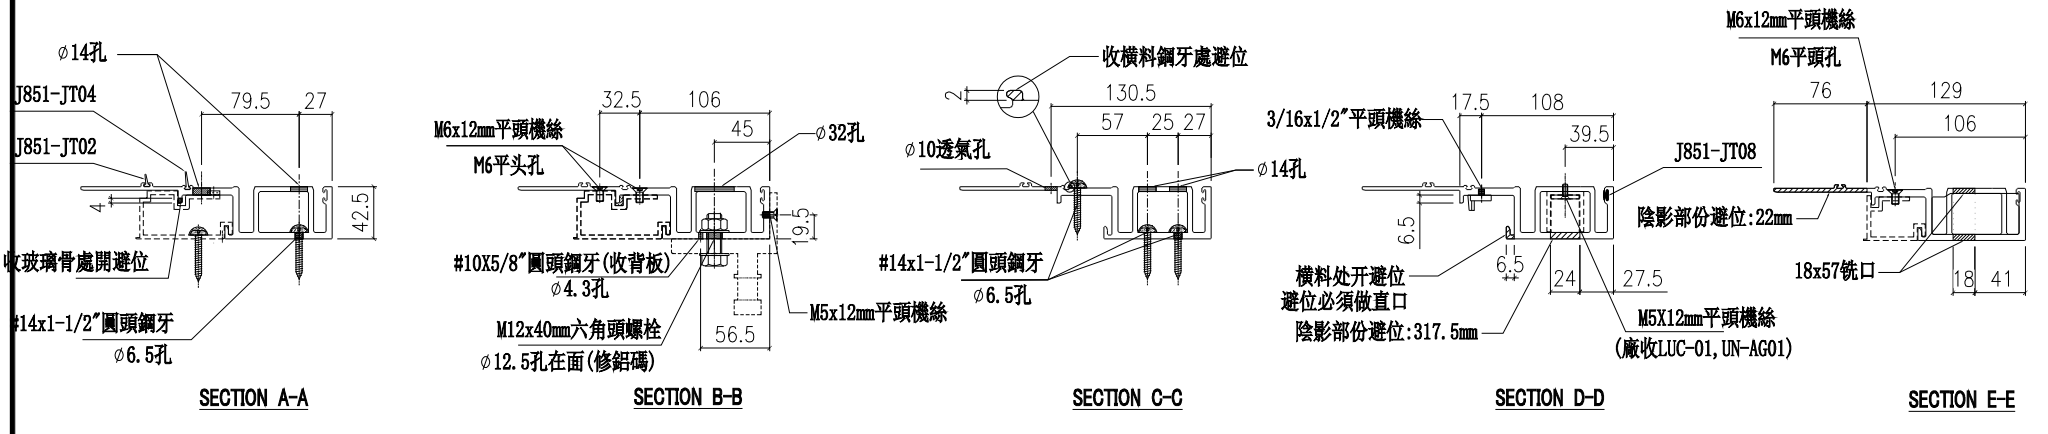


名稱	生母企	制圖	付吉寧	2022.04.06	修改			
材料	X85974	復核	謝永林	2022.04.14	日期			
顏色	JMQ213457(三塗)	批準	胡哥		圖號	X85974-03b		


美特鋁質 有限公司
MIDI Aluminium Fabricator Ltd.

請用A3打印

層數	數量	總數	位置	樓層
14	1	14	CW-PLMG06	6F-15F,17F-22F

工程號	J853	地盤	延坪道住宅

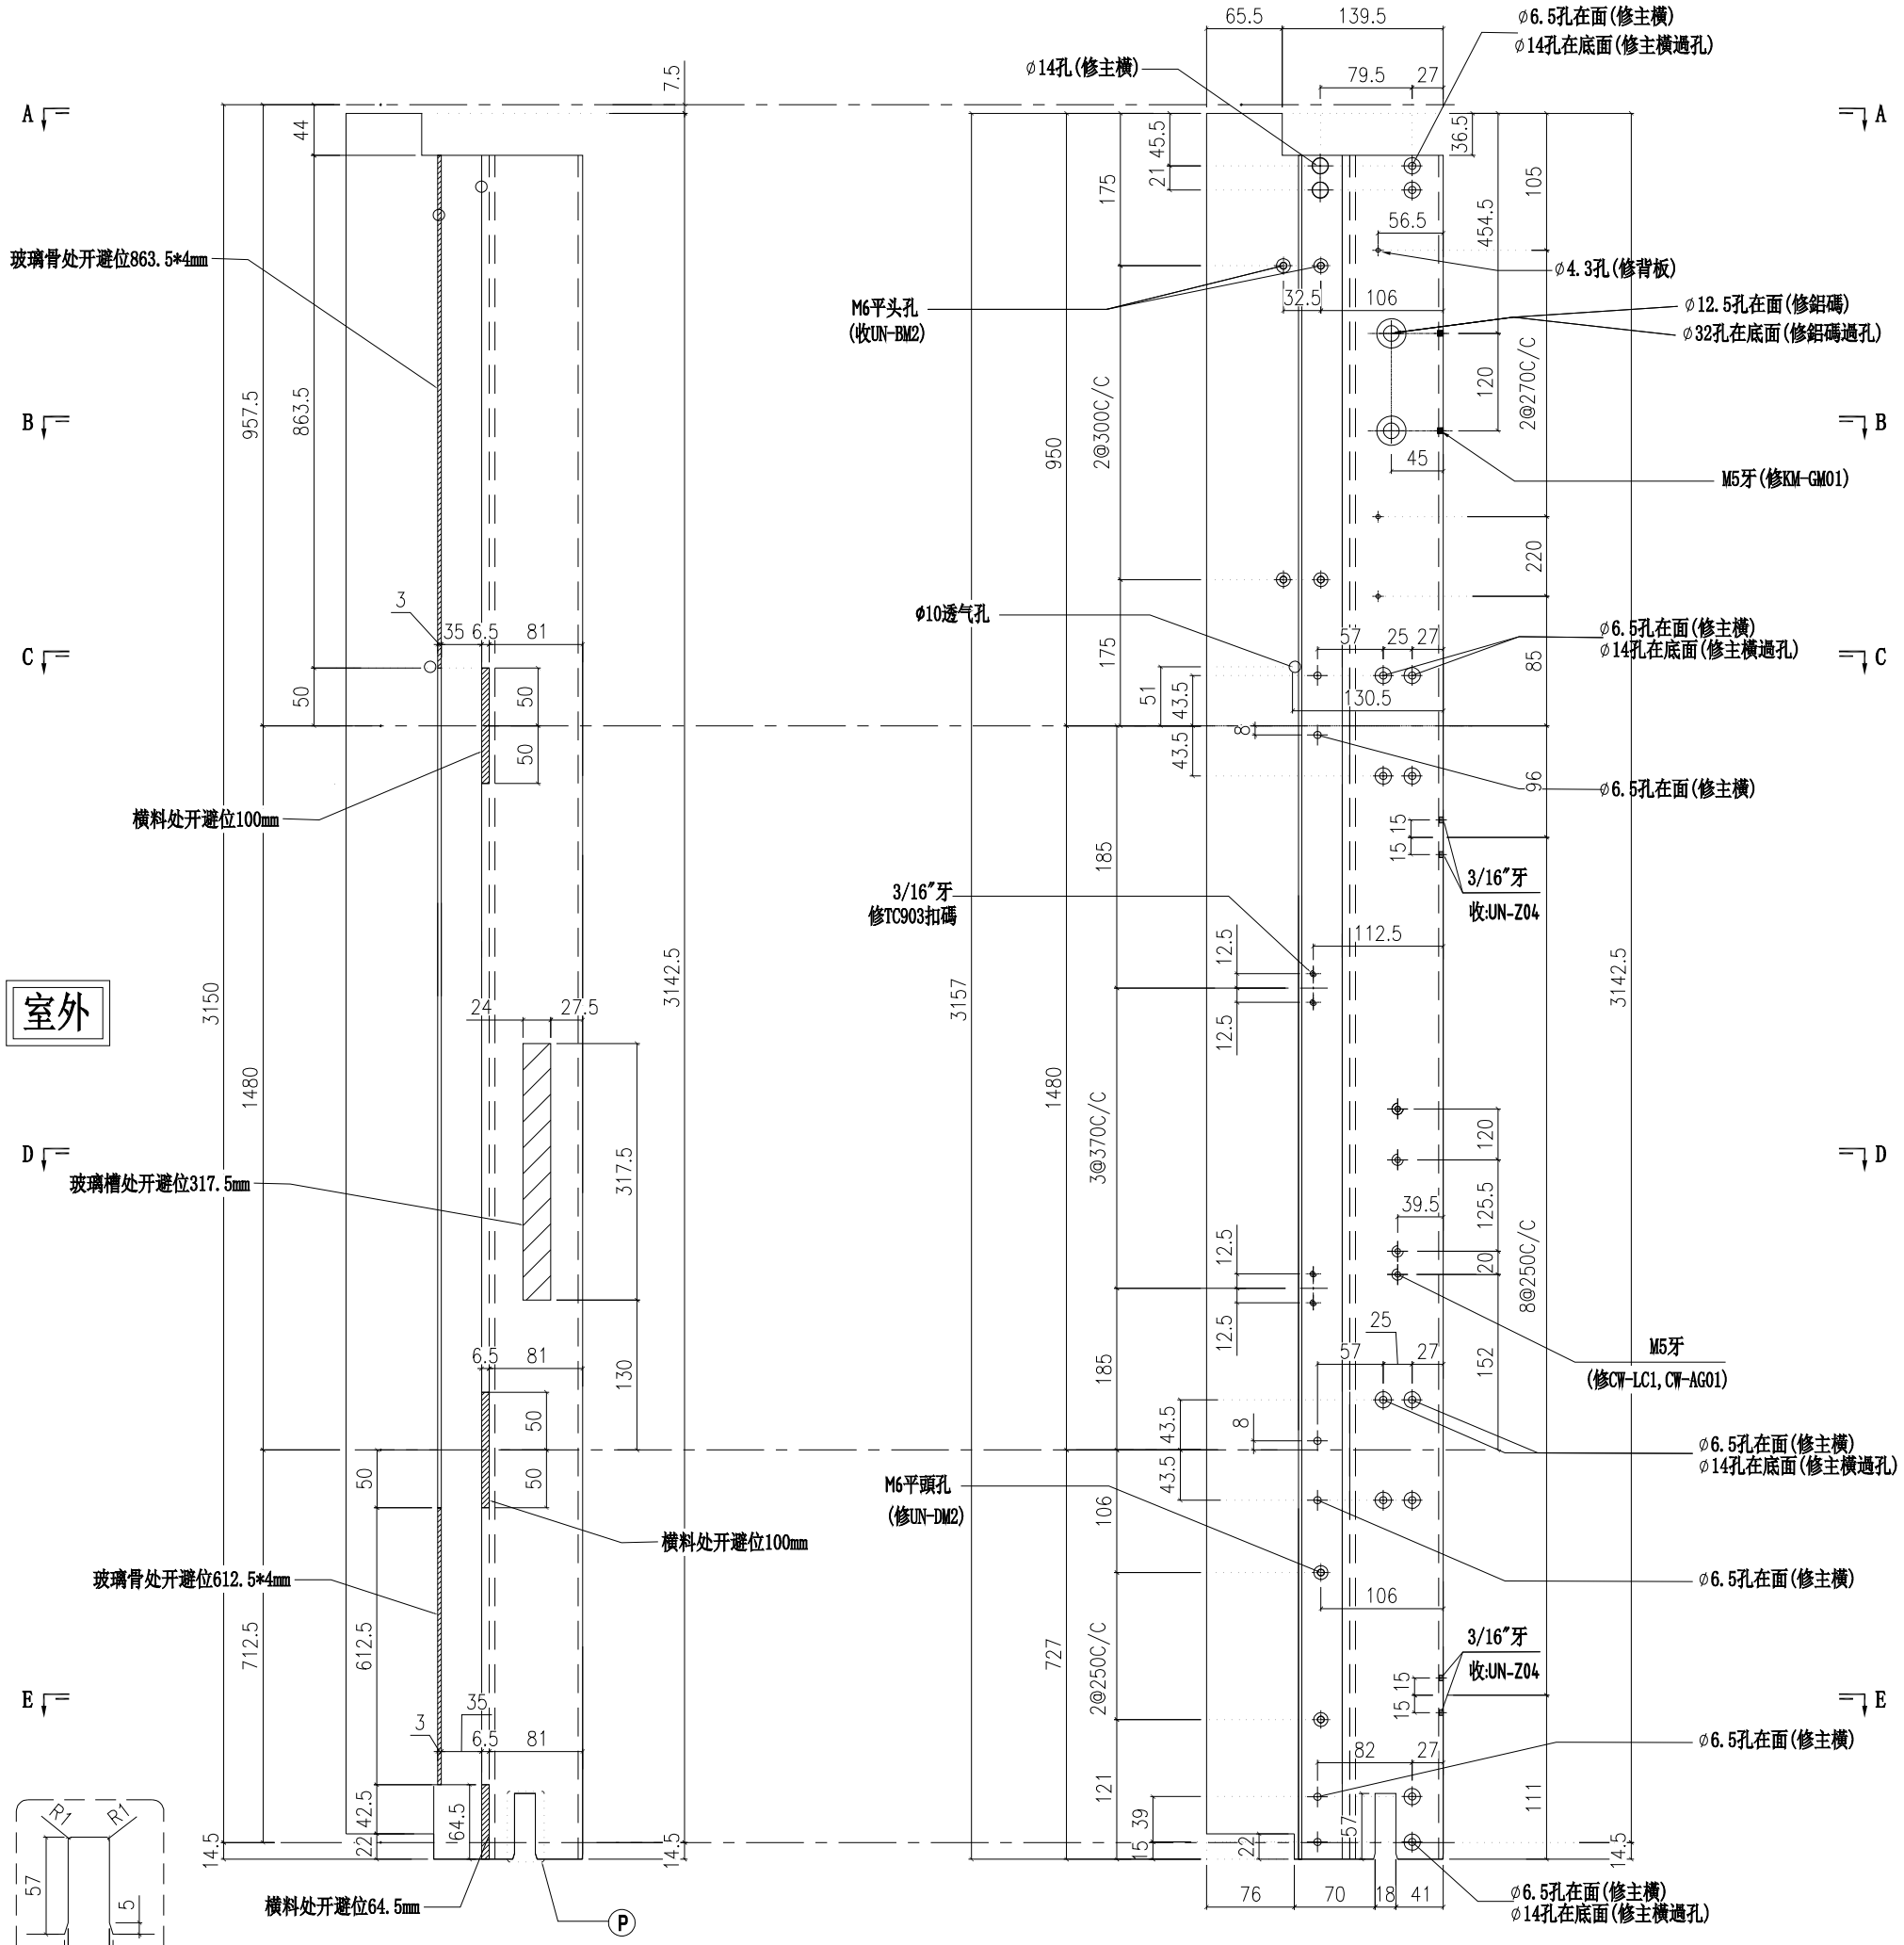

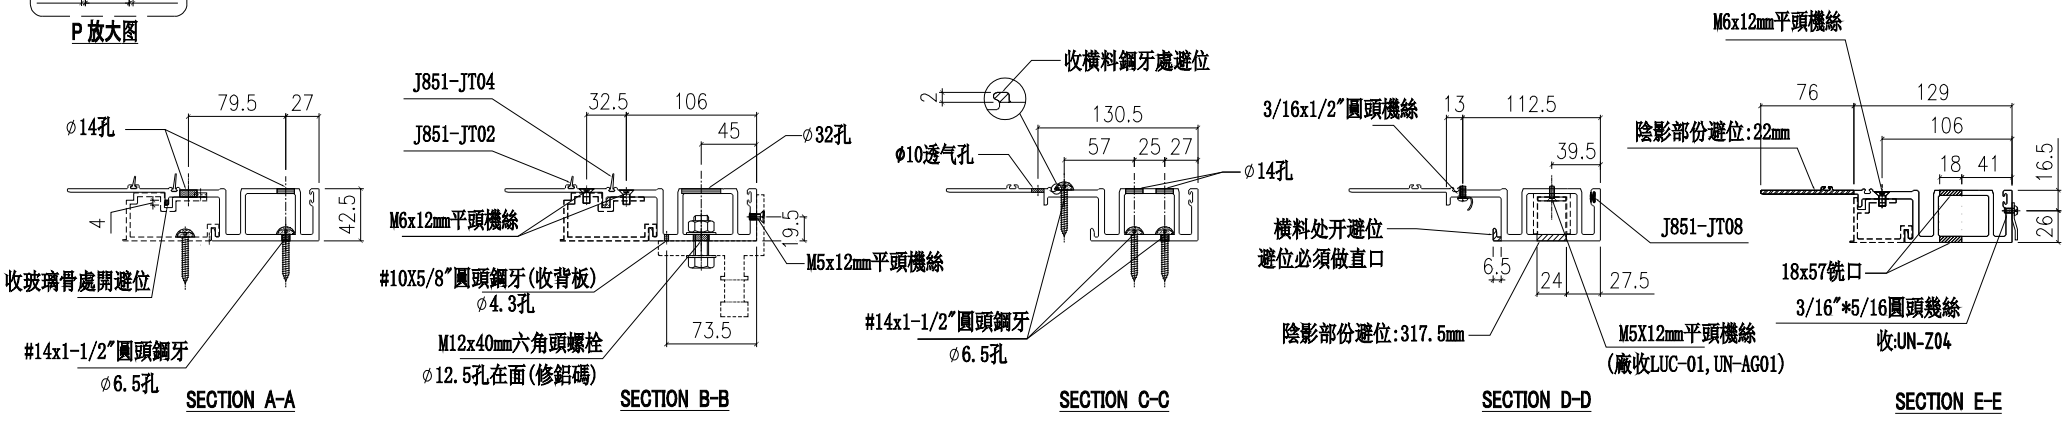


名稱	生母企	制圖	付吉寧	2022.04.06	修改			
材料	X85974	復核	謝永林	2022.04.14	日期			
顏色	JMQ213457(三塗)	批準	胡哥		圖號	X85974-05		

美特鋁質 有限公司
MIDI Aluminium Fabricator Ltd.

請用A3打印

層數	數量	總數	位置	樓層
3	1	3	CW-PLMG06a	5F,16F,25F

工程號	J853	地盤	延坪道住宅

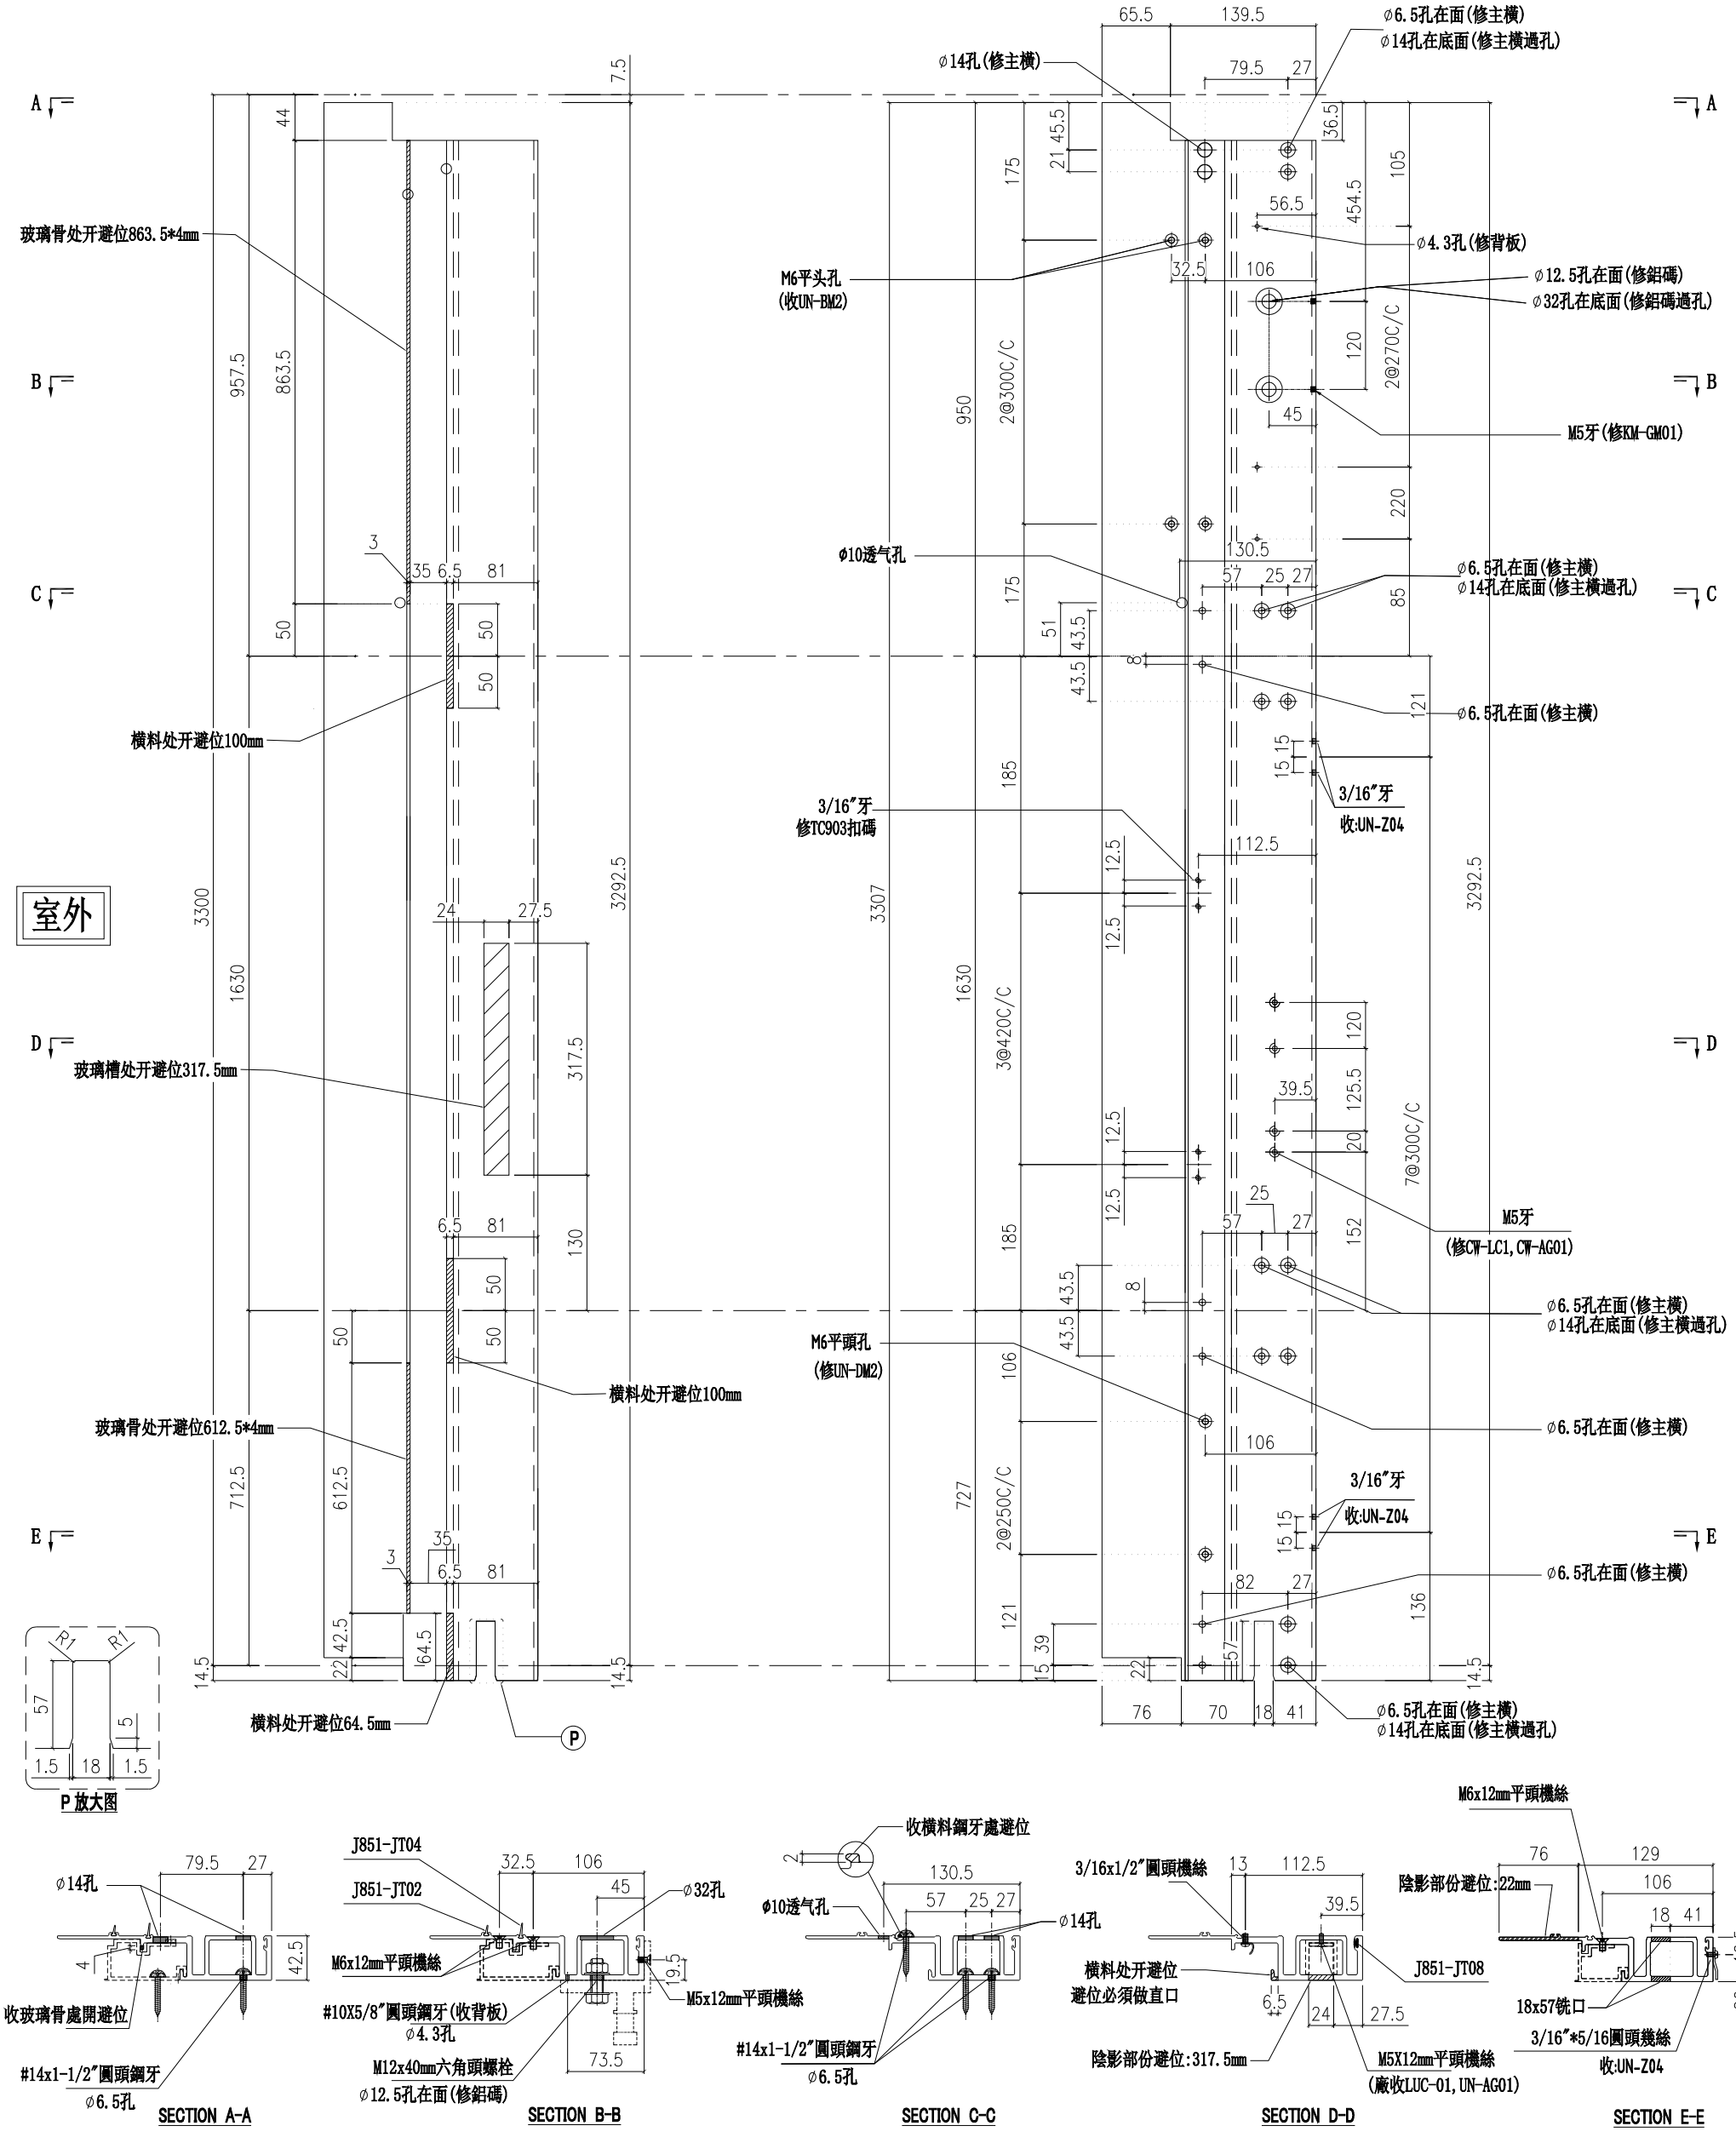

SECTION A-A　SECTION B-B　SECTION C-C　SECTION D-D　SECTION E-E


名稱	生母企	制圖	付吉寧	2022.04.06	修改			
材料	X85974	復核	謝永林	2022.04.14	日期			
顏色	JMQ213457(三塗)	批準	胡哥		圖號	X85974-05a		

美特鋁質 有限公司
MIDI Aluminium Fabricator Ltd.

請用A3打印

層數	數量	總數	位置	樓層
1	1	1	CW-PLMG06b	23F

工程號	J853	地盤	延坪道住宅

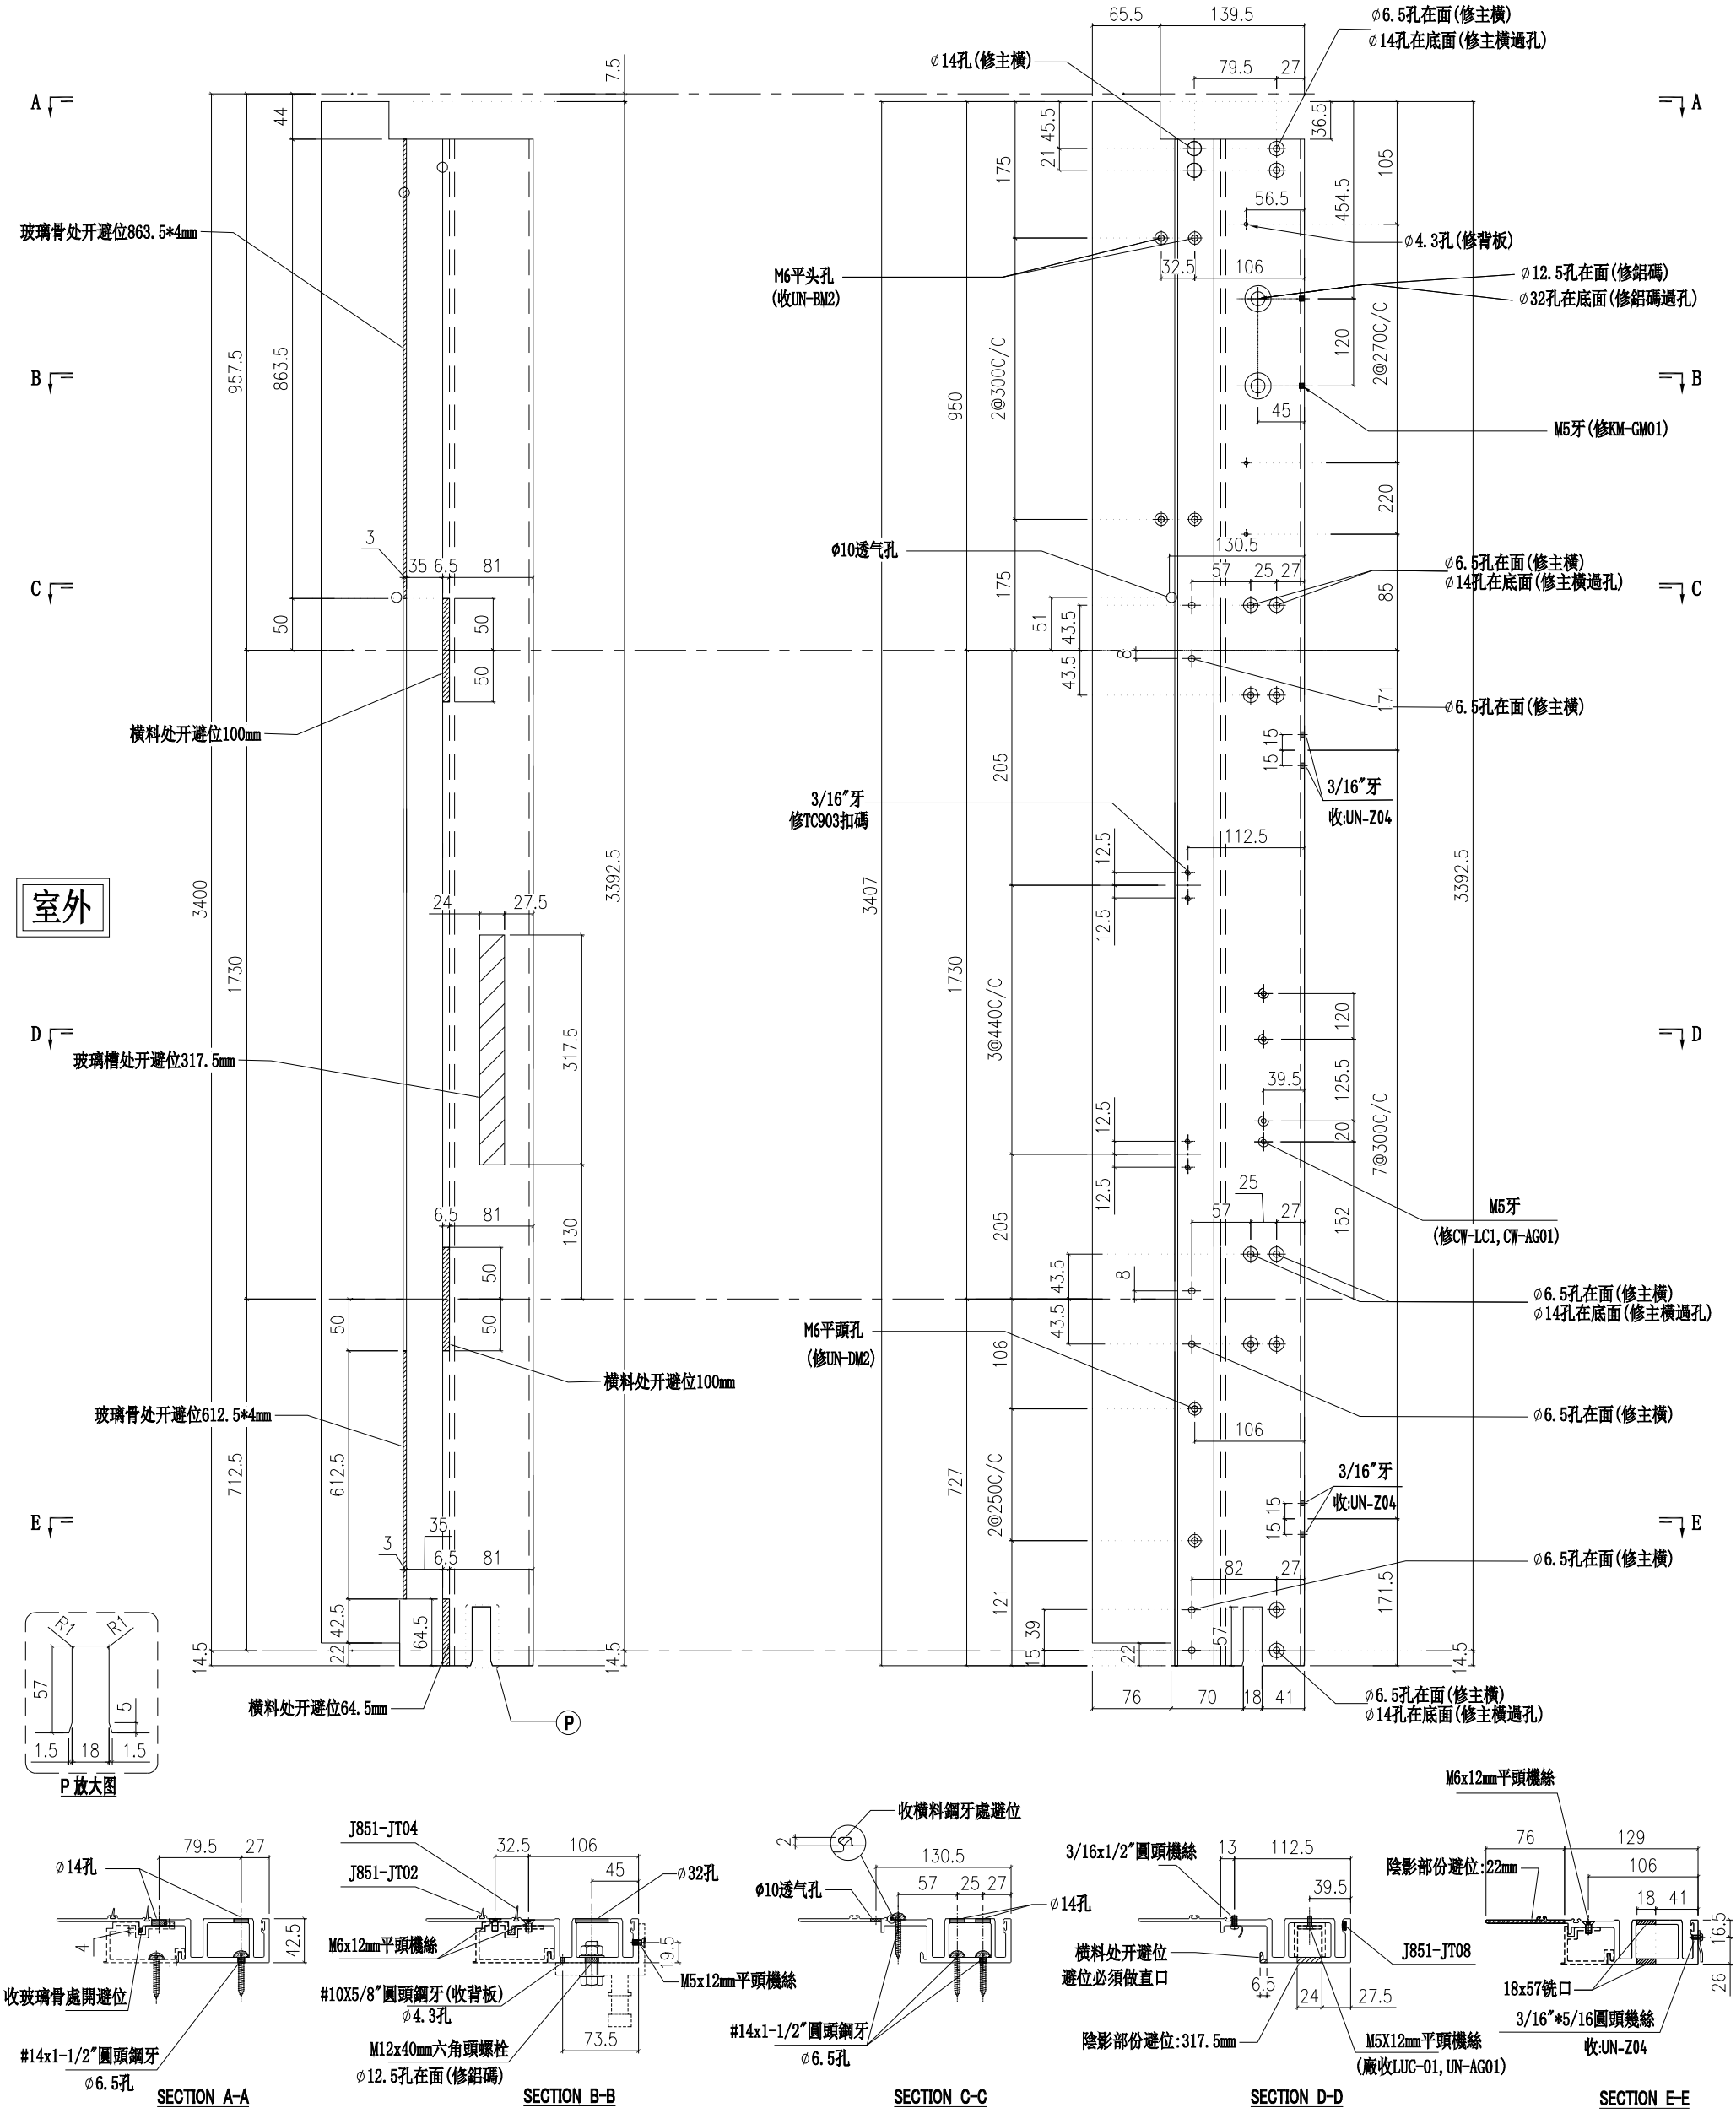

名稱	生母企	制圖	付吉寧	2022.04.06	修改			
材料	X85974	復核	謝永林	2022.04.14	日期			
顏色	JMQ213457(三塗)	批準	胡哥		圖號	X85974-05b		


美特鋁質 有限公司
MIDI Aluminium Fabricator Ltd.

請用A3打印

層數	數量	總數	位置	樓層
10	1	10	CW-PTMG06X	10F-15F,17F-22F
14	1	14	CW-PTMB19	6F-15F,17F-22F
14	1	14	CW-PTMG21	6F-15F,17F-22F
總計：		38		

工程號	J853	地盤	延坪道住宅

雲線處修改扇撐，窗占，夾巴孔位

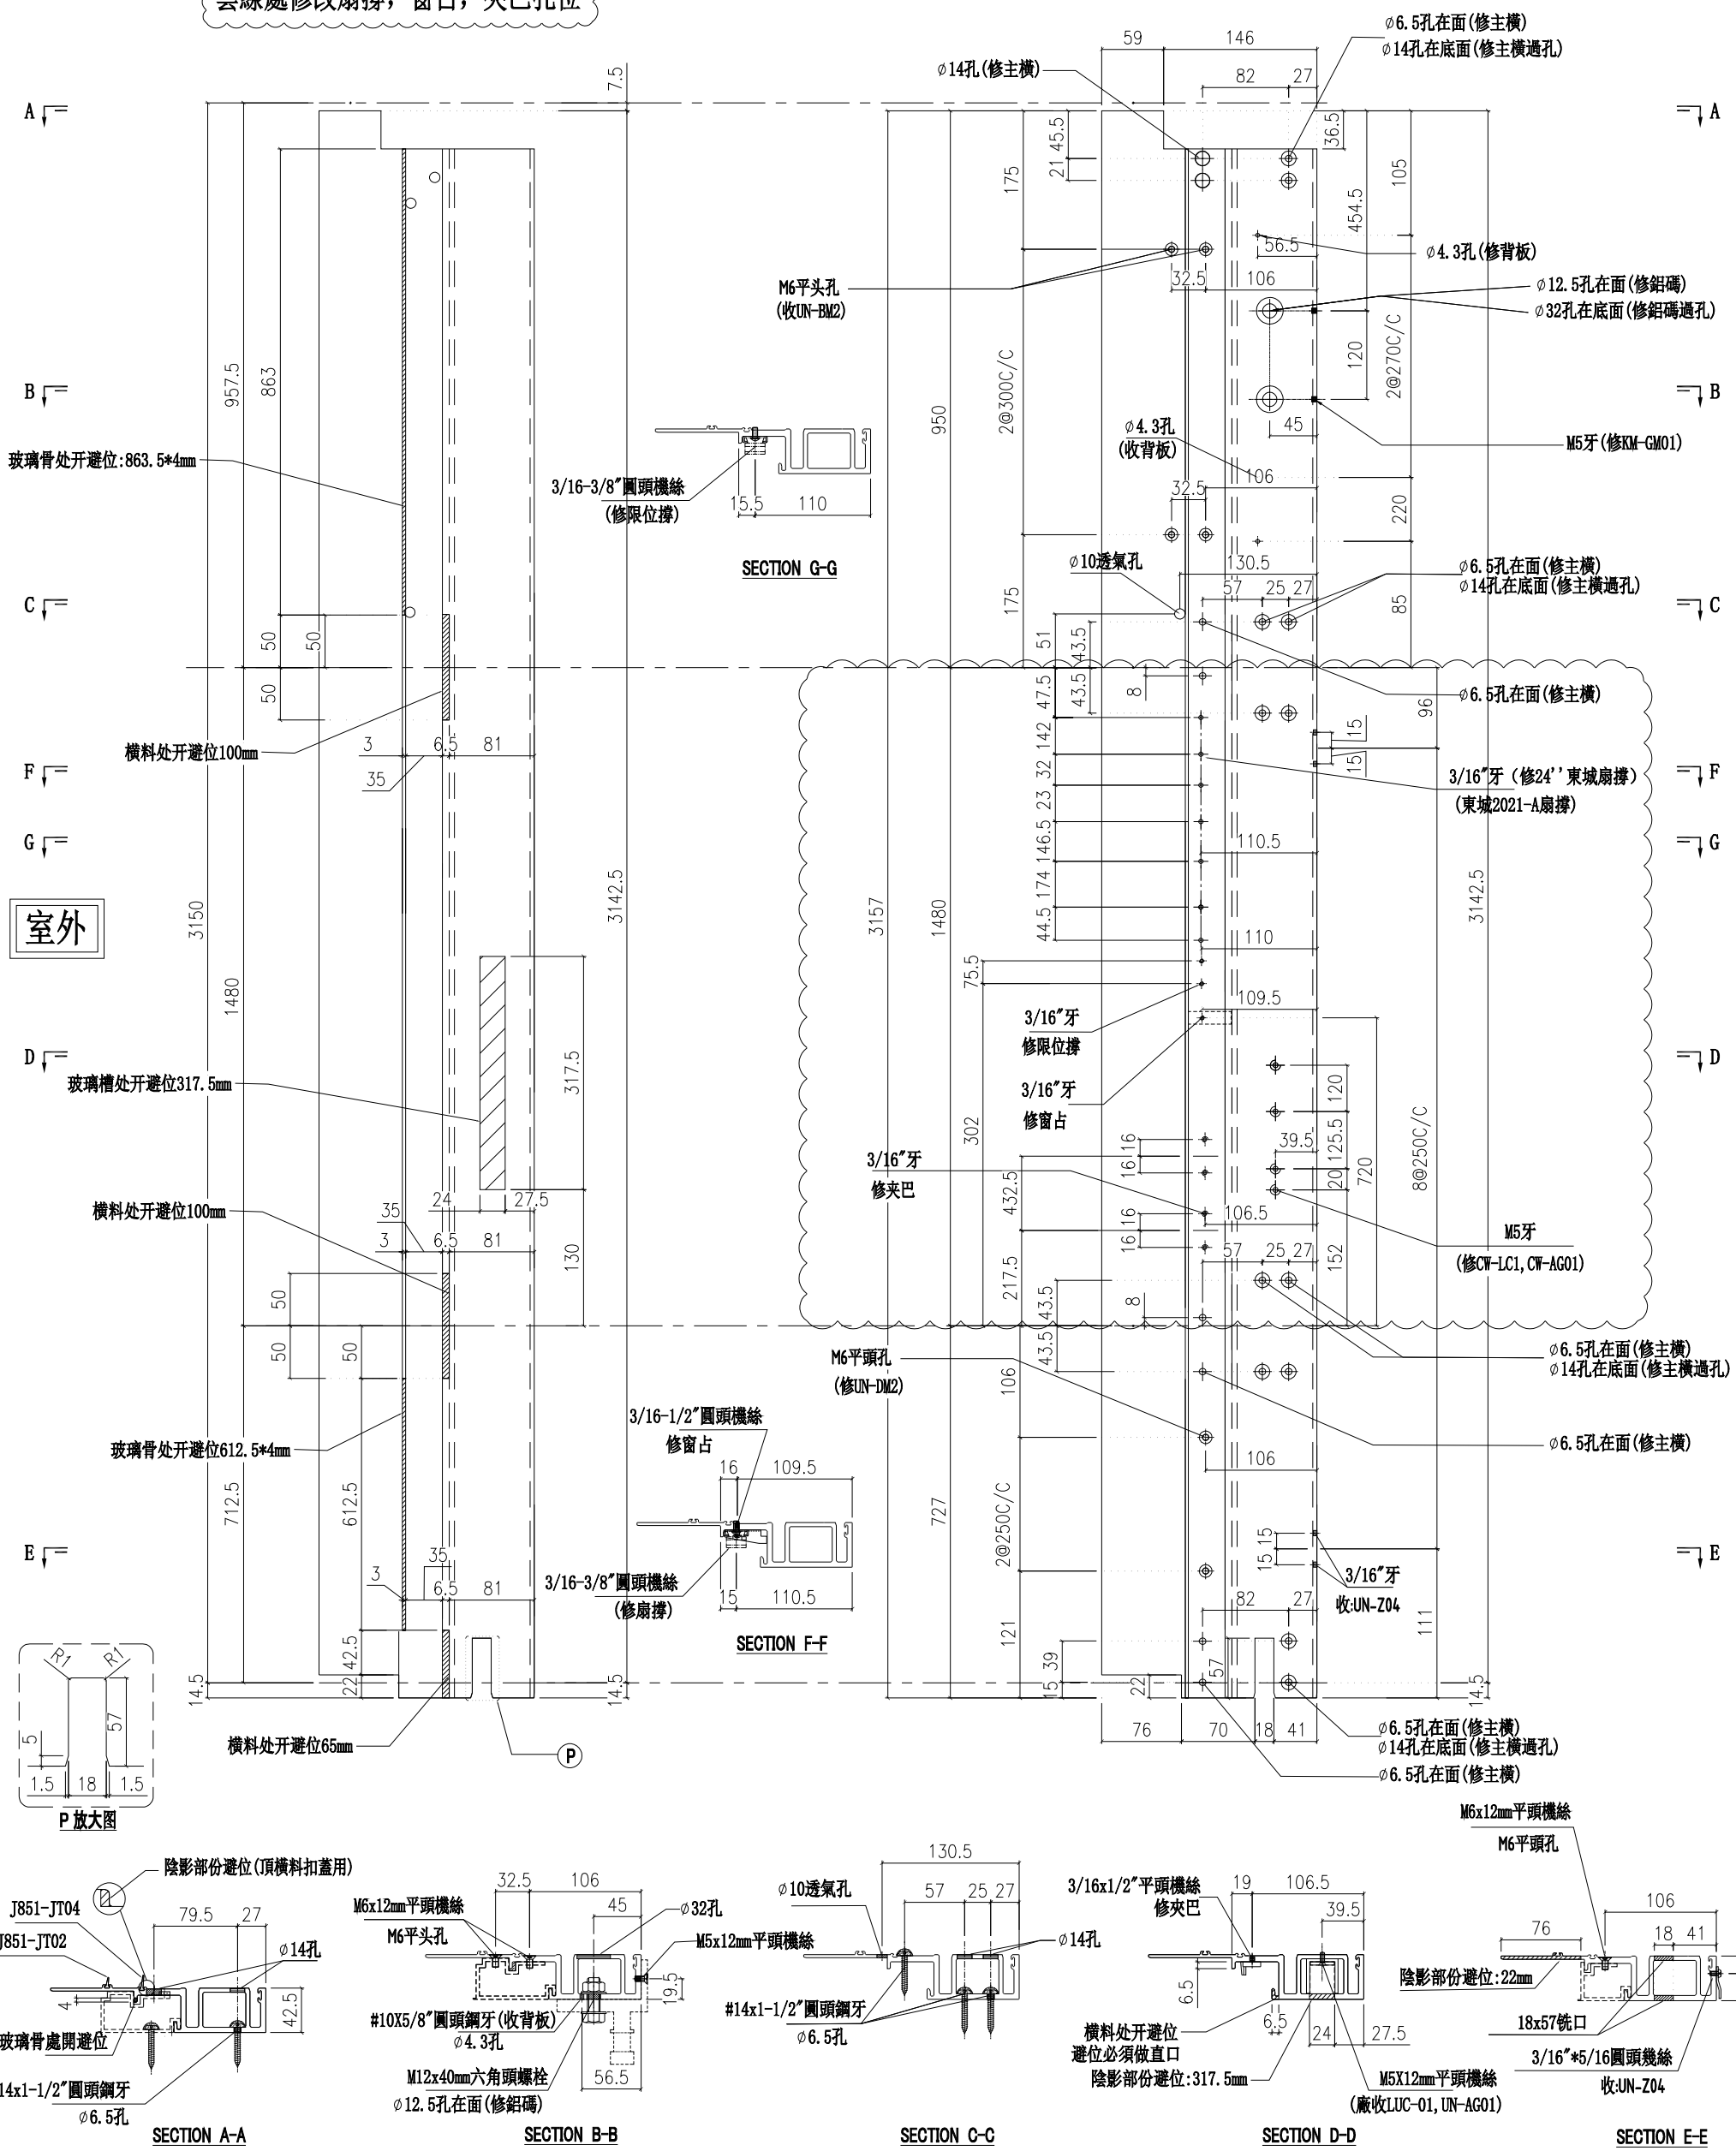

名稱	生母企	制圖	付吉寧	2022.04.06	修改	A		
材料	X85974	復核	謝永林	2022.04.14	日期	2022.05.14		
顏色	JMQ213457(三塗)	批準	胡哥		圖號	X85974-01Z		


美特鋁質 有限公司
MIDI Aluminium Fabricator Ltd.

請用A3打印

層數	數量	總數	位置	樓層
2	1	2	CW-PTMG06aX	16F,25F
3	1	3	CW-PTMB19a	5F,16F,25F
3	1	3	CW-PTMG21a	5F,16F,25F
總計：		8		

工程號	J853	地盤	延坪道住宅

雲線處修改扇撐，窗占，夾巴孔位

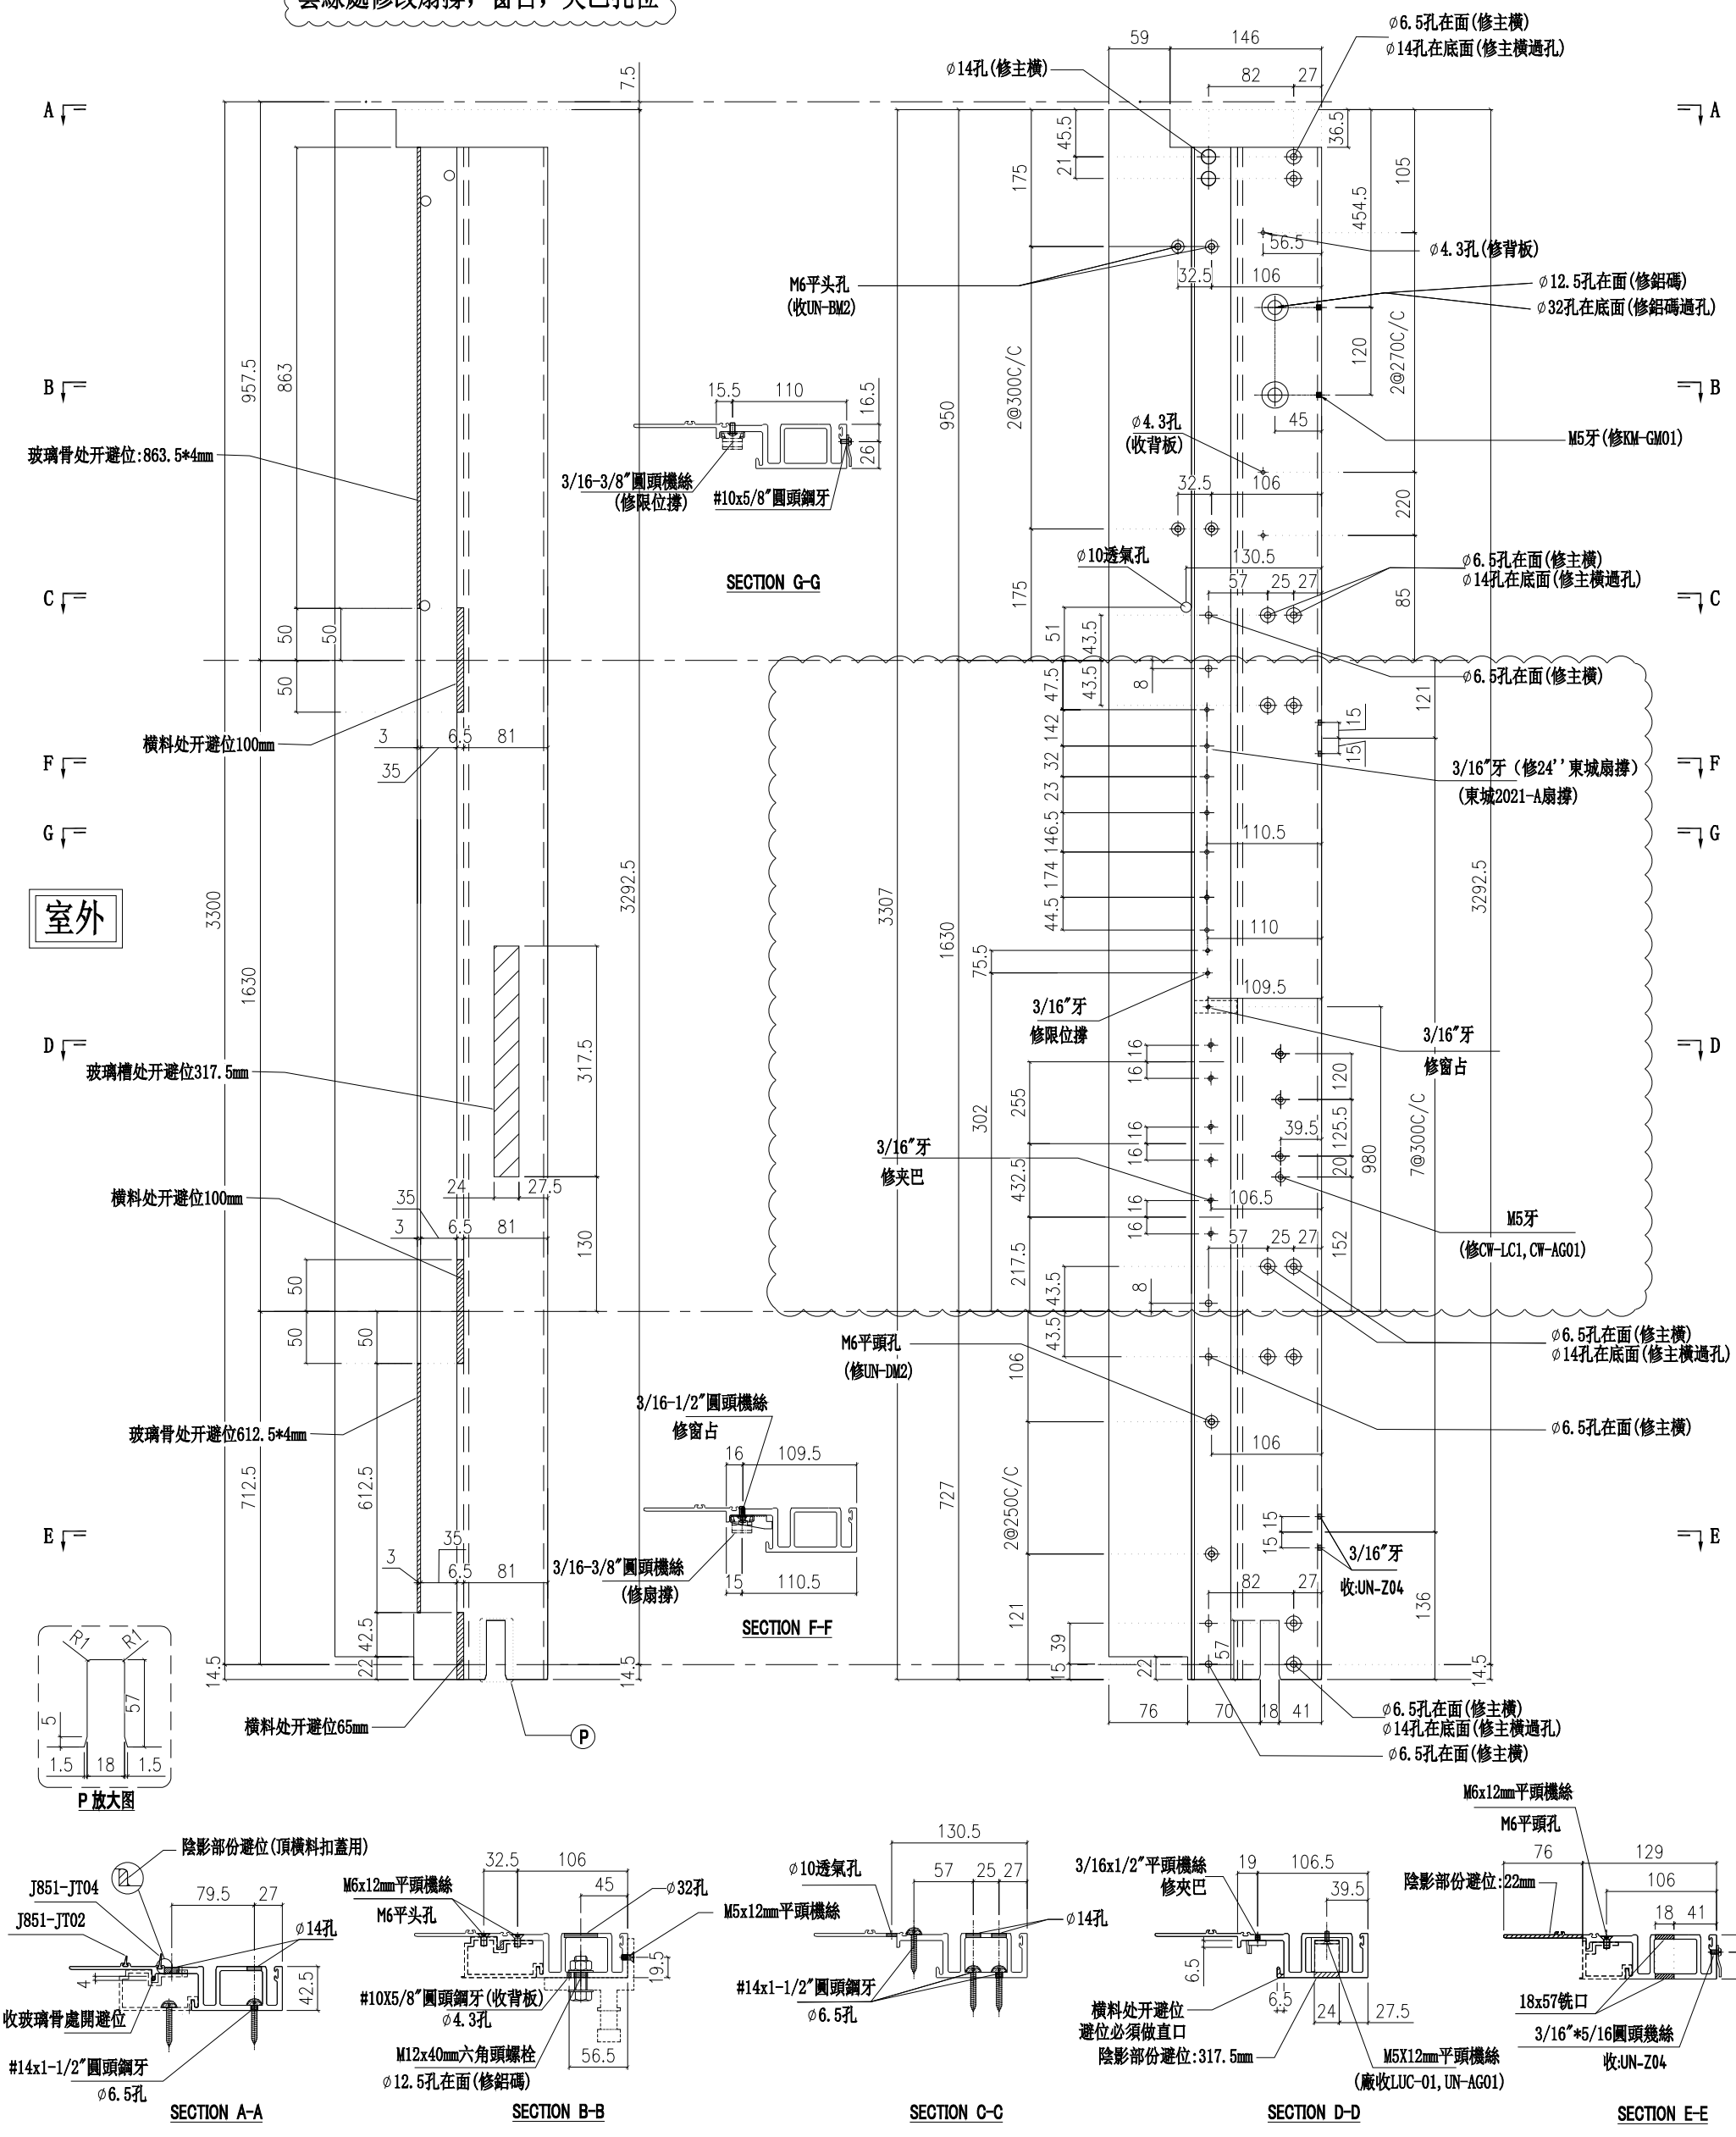

名稱	生母企	制圖	付吉寧	2022.04.06	修改	A		
材料	X85974	復核	謝永林	2022.04.14	日期	2022.05.14		
顏色	JMQ213457(三塗)	批準	胡哥		圖號	X85974-01aZ		


美特鋁質 有限公司
MIDI Aluminium Fabricator Ltd.

請用A3打印

層數	數量	總數	位置	樓層
1	1	1	CW-PTMG06bX	23F
1	1	1	CW-PTMB19b	23F
1	1	1	CW-PTMG21b	23F
總計：		3		


雲線處修改扇撐，窗占，夾巴孔位


工程號	J853	地盤	延坪道住宅

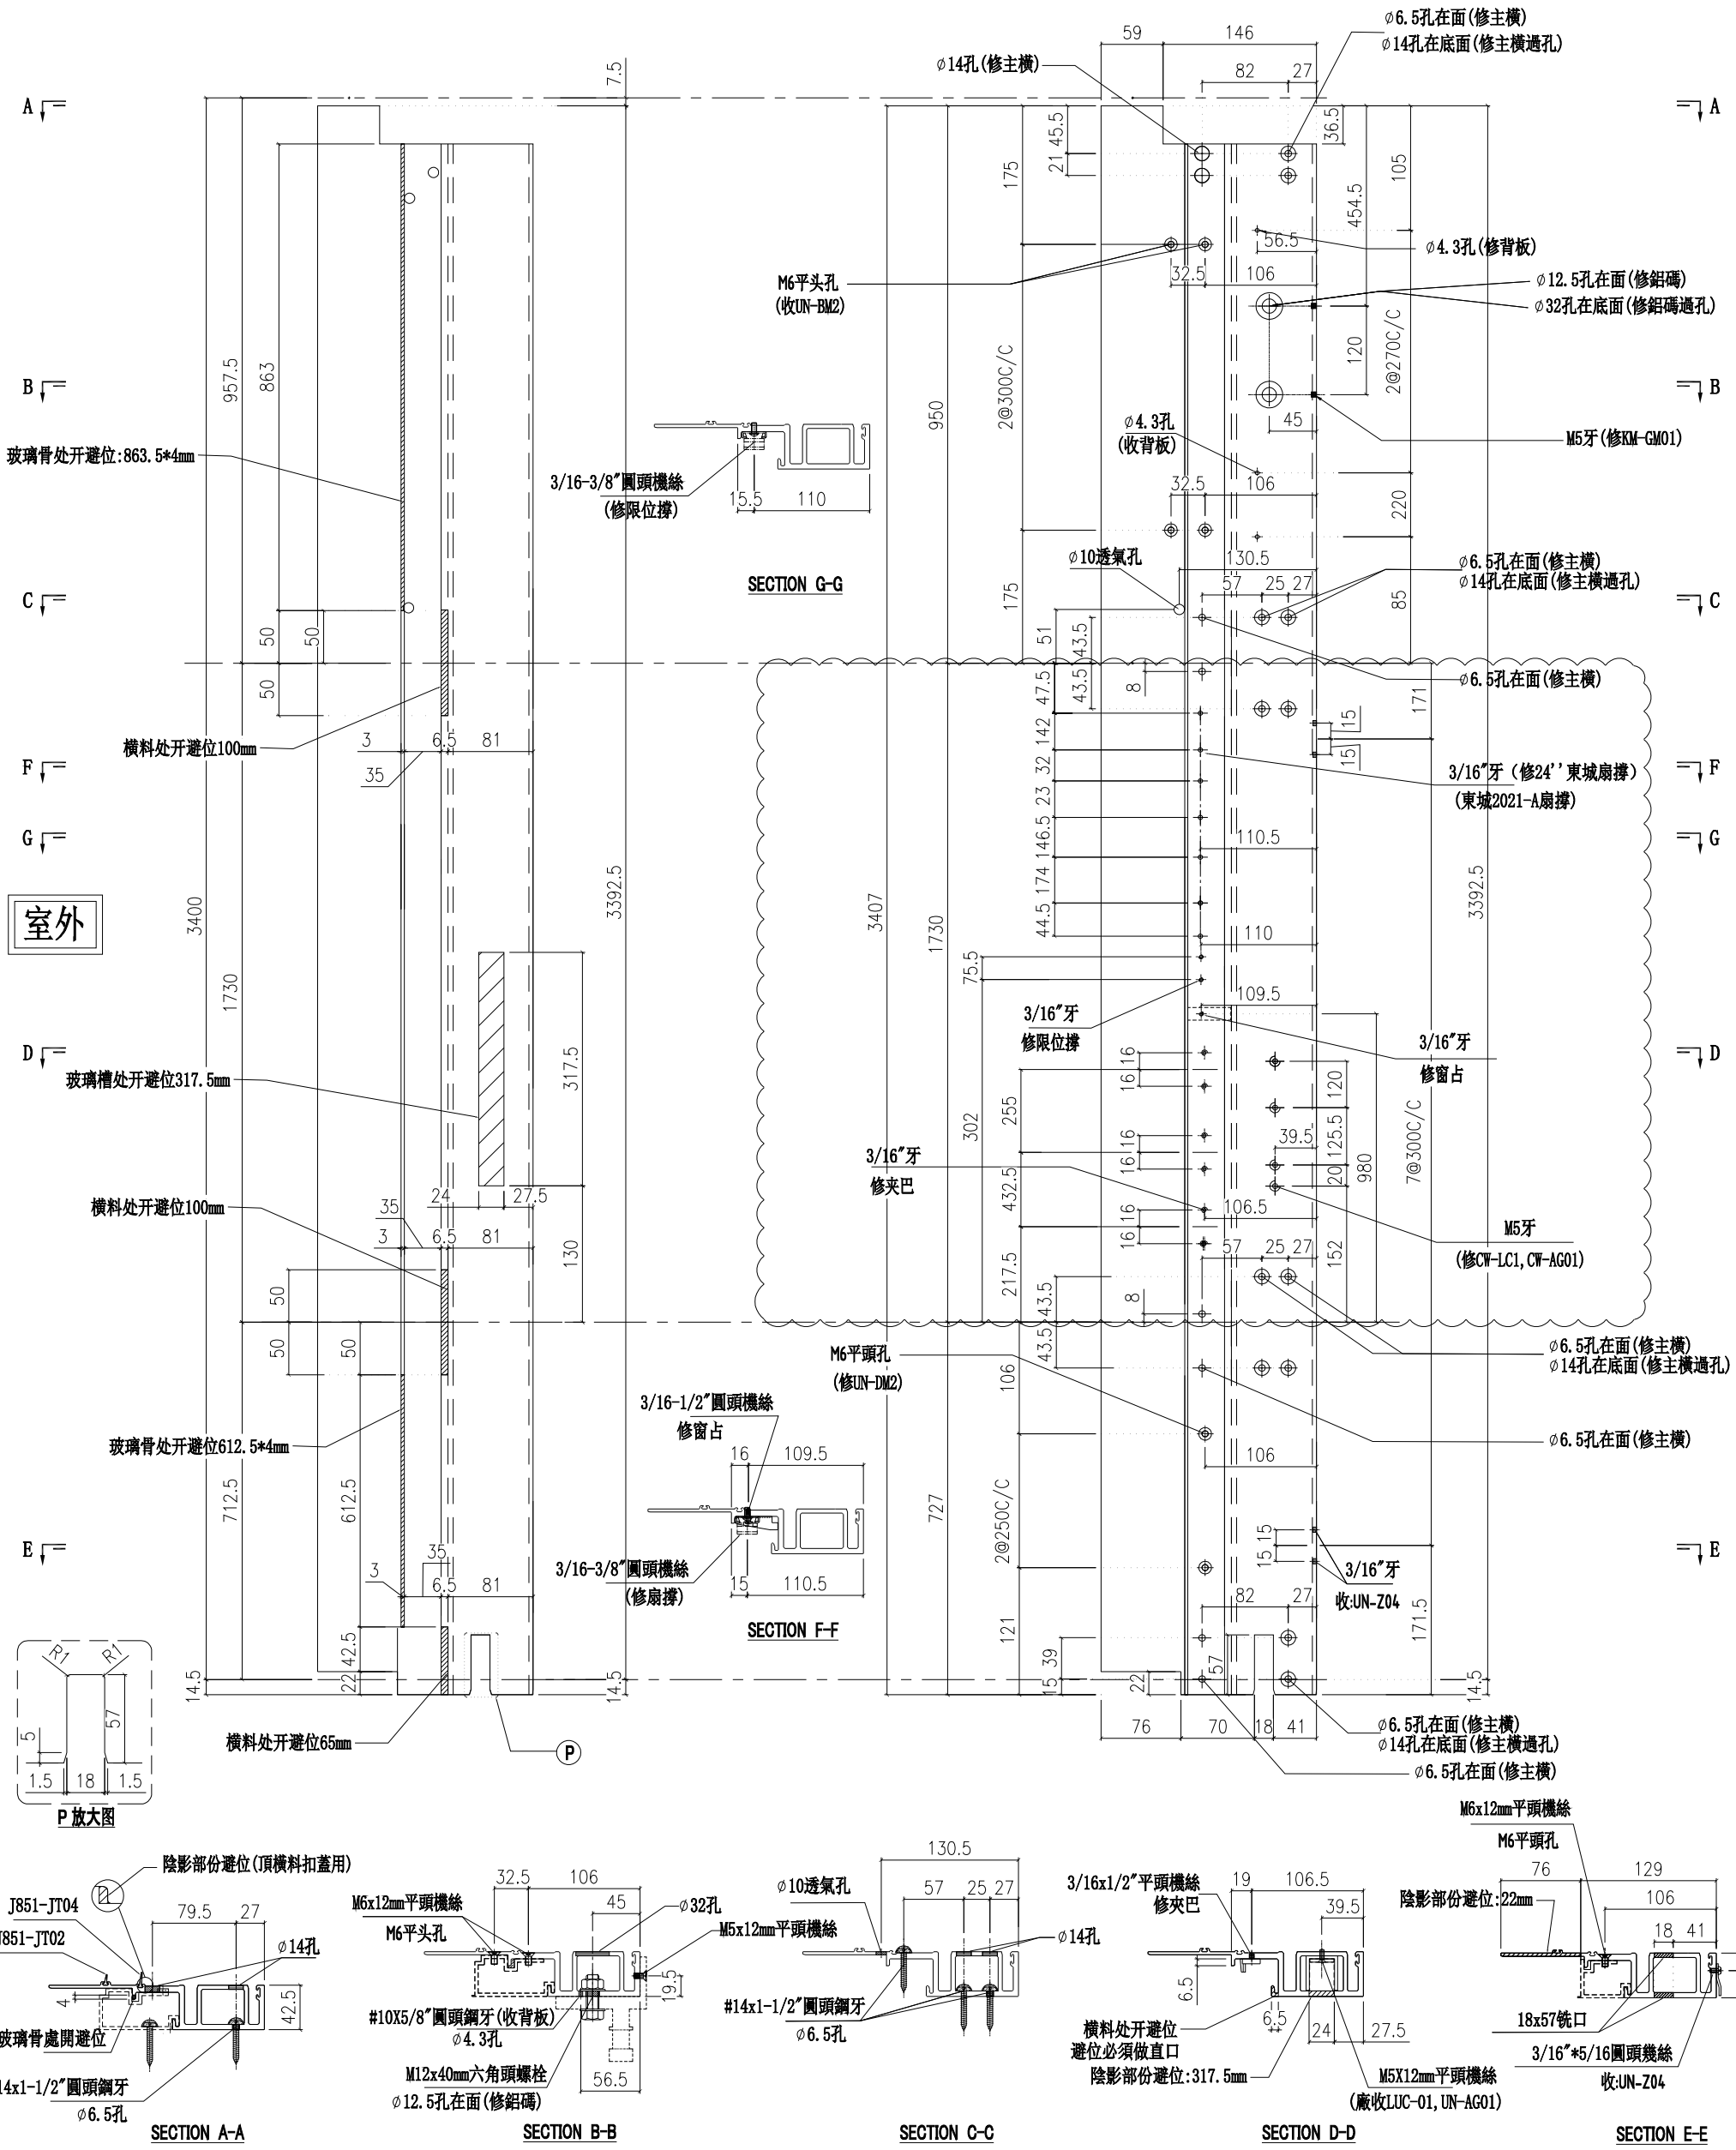


名稱	生母企	制圖	付吉寧	2022.04.06	修改	A		
材料	X85974	復核	謝永林	2022.04.14	日期	2022.05.14		
顏色	JMQ213457(三塗)	批準	胡哥		圖號	X85974-01bZ		


圖號	數量	L	L1	N	X	M	EQ	使用位置	樓層
X85982-01-605	14	1197.5	1212.5	3	X	300	106.3	CW-605	6F-15F,17F-22F
	3	1197.5	1212.5	3	X	300	106.3	CW-605	5F,16F,25F
	1	1197.5	1212.5	3	X	300	106.3	CW-605	23F
總計:	18								

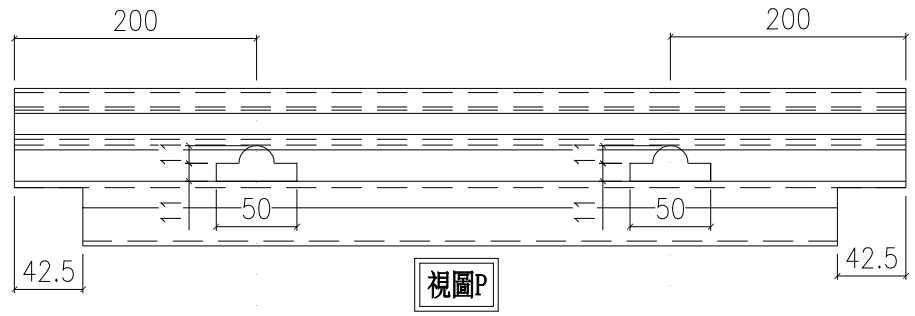

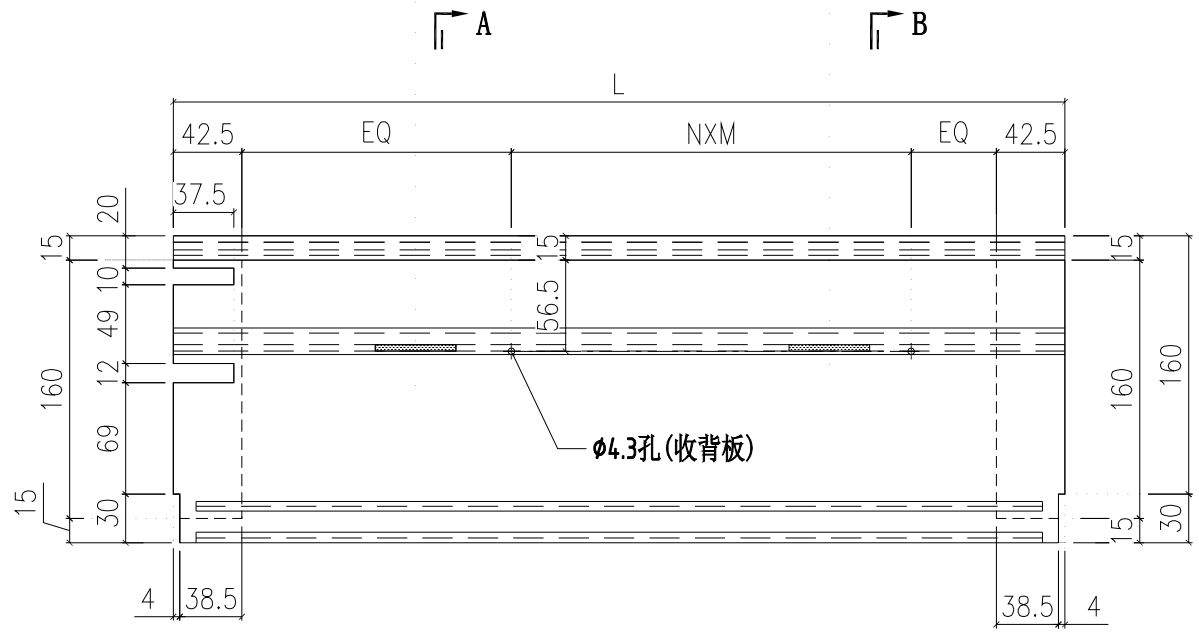


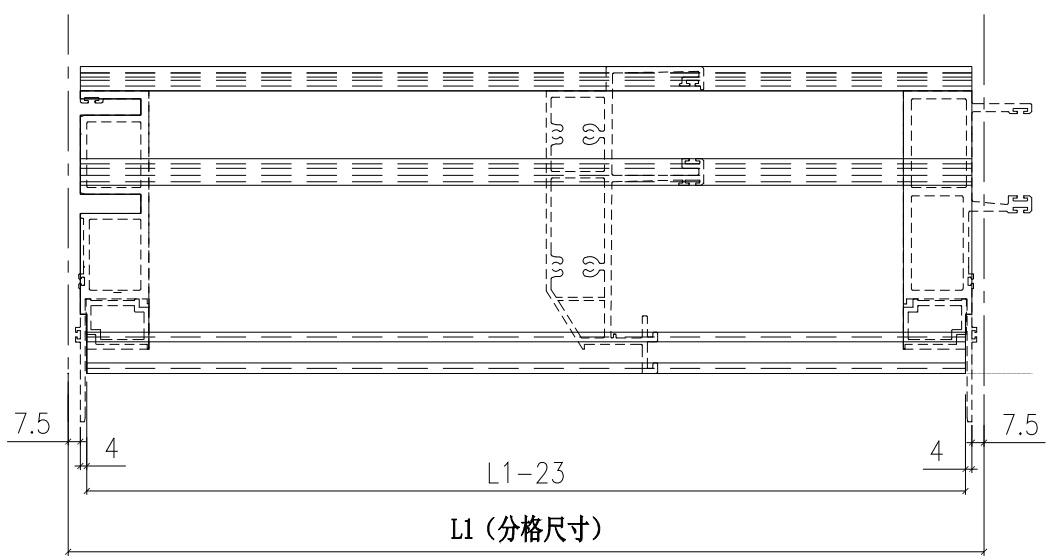

A 室外 B

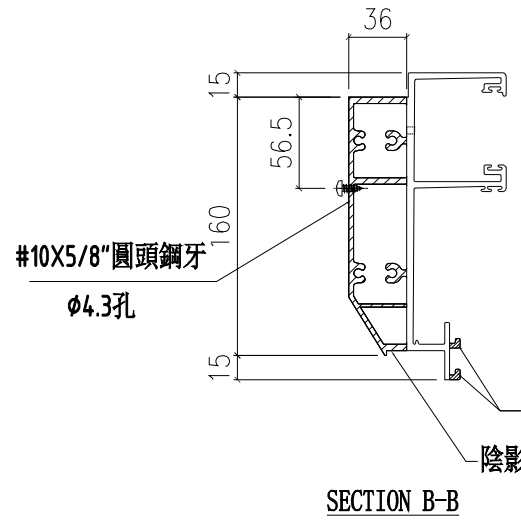

SECTION B-B

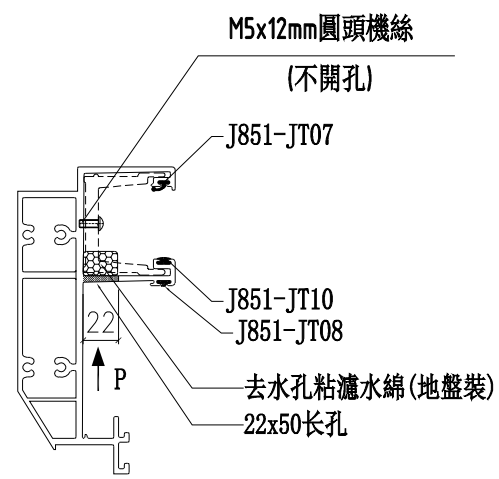

SECTION A-A

修改	日期	圖號
		X85982-01-605
2022.04.06	2022.04.16	

制圖	付吉寧
復核	謝永林
批準	胡哥


名稱	頂橫料
材料	X85982
顏色	JMQ213457(三塗)


工程號	J853	地盤	延坪道住宅


美特鋁質 有限公司
MIDI Aluminium Fabricator Ltd.

雲線處修改背板孔尺寸


圖號	數量	L	L1	N	X	M	EQ	使用位置	樓層
X85982-01L-602	14	1092.5	1075.0	3	X	250	112.5	CW-602	6F-15F，17F-22F
	3	1092.5	1075.0	3	X	250	112.5	CW-602a	5F，16F，25F
	1	1092.5	1075.0	3	X	250	112.5	CW-602b	23F
X85982-01L-604	14	1445.0	1427.5	4	X	300	63.8	CW-604	6F-15F，17F-22F
	3	1445.0	1427.5	4	X	300	63.8	CW-604a	5F，16F，25F
	1	1445.0	1427.5	4	X	300	63.8	CW-604b	23F
X85982-01L-613	10	1205.0	1187.5	3	X	300	93.8	CW-613	10F-15F，17F-22F
	2	1205.0	1187.5	3	X	300	93.8	CW-613a	16F，25F
	1	1205.0	1187.5	3	X	300	93.8	CW-613b	23F
X85982-01L-615	10	742.5	725.0	2	X	250	62.5	CW-615	10F-15F，17F-22F
	2	742.5	725.0	2	X	250	62.5	CW-615a	16F，25F
	1	742.5	725.0	2	X	250	62.5	CW-615b	23F
總計：	62								

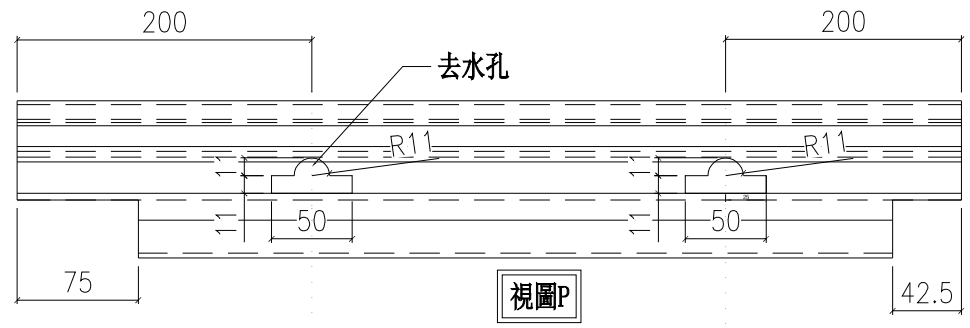

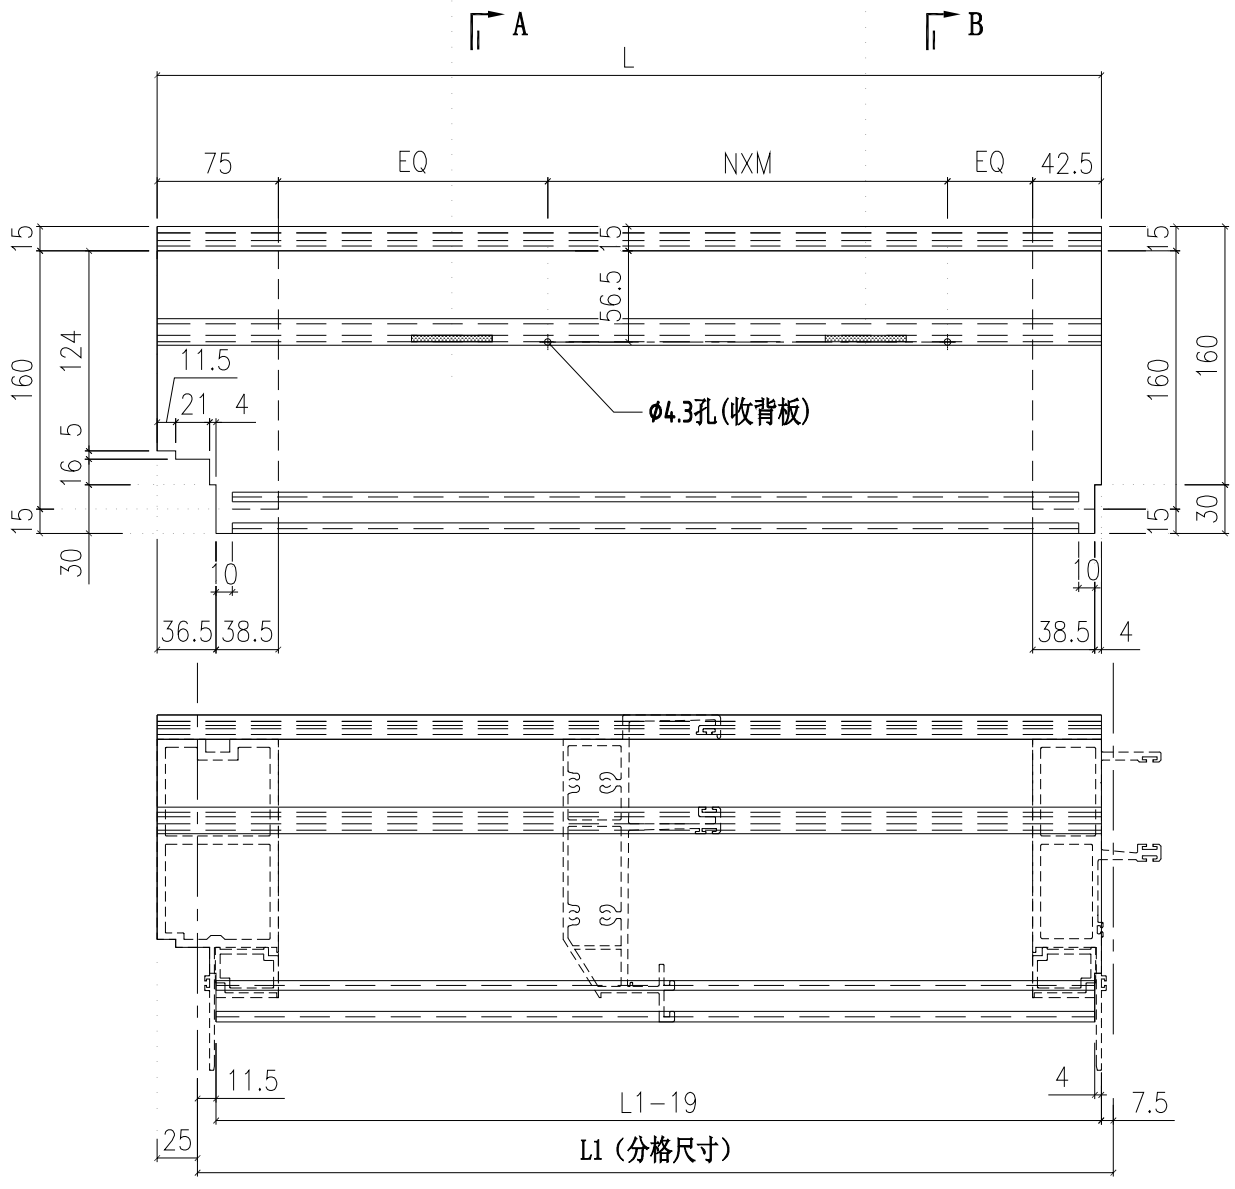

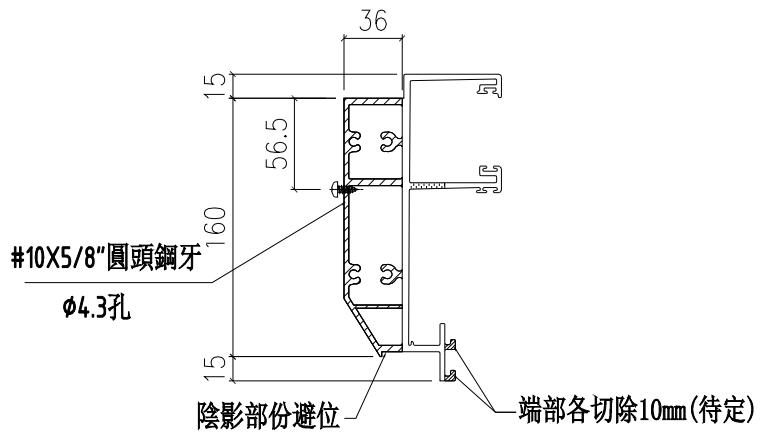

SECTION B-B

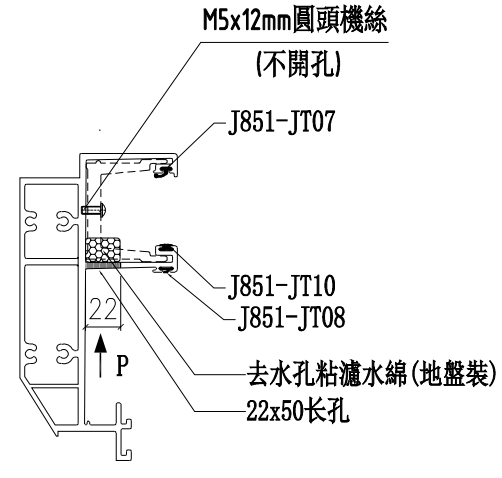

SECTION A-A

美特鋁質 有限公司
MIDI Aluminium Fabricator Ltd.


工程號	J853
地盤	延坪道住宅


修改	日期	圖號
A	2022.05.14	X85982-01L-602
2022.04.06		
2022.04.16		


制圖	付吉寧
復核	謝永林
批準	胡哥

名稱	頂橫料
材料	X85982
顏色	JMQ213457(三塗)


圖號	數量	L	L1	N	X	M	EQ	使用位置	樓層
X85982-01R-601	14	1142.5	1125.0	3	X	300	62.50	CW-601	6F-15F,17F-22F
	3	1142.5	1125.0	3	X	300	62.50	CW-601a	5F,16F,25F
	1	1142.5	1125.0	3	X	300	62.50	CW-601b	23F
X85982-01R-603	14	1445.0	1427.5	4	X	300	63.75	CW-603	6F-15F,17F-22F
	3	1445.0	1427.5	4	X	300	63.75	CW-603a	5F,16F,25F
	1	1445.0	1427.5	4	X	300	63.75	CW-603b	23F
X85982-01R-606	14	1155.0	1137.5	3	X	300	68.75	CW-606	6F-15F,17F-22F
	3	1155.0	1137.5	3	X	300	68.75	CW-606a	5F,16F,25F
	1	1155.0	1137.5	3	X	300	68.75	CW-606b	23F
X85982-01R-614	10	1230.0	1212.5	3	X	300	106.25	CW-529	10F-15F,17F-22F
	2	1230.0	1212.5	3	X	300	106.25	CW-529a	16F,25F
	1	1230.0	1212.5	3	X	300	106.25	CW-529b	23F
總計：	67								

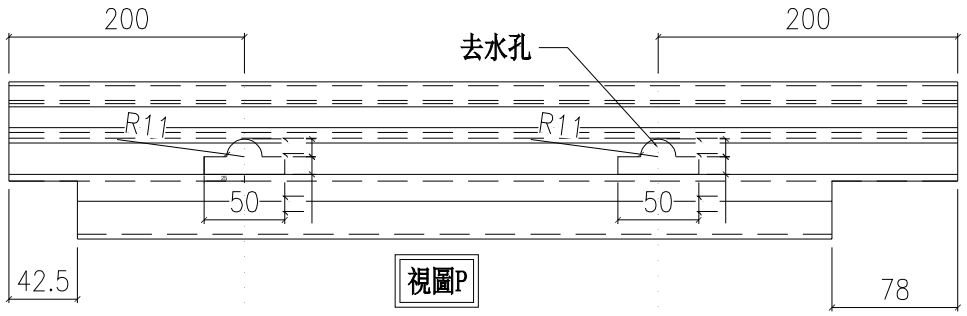

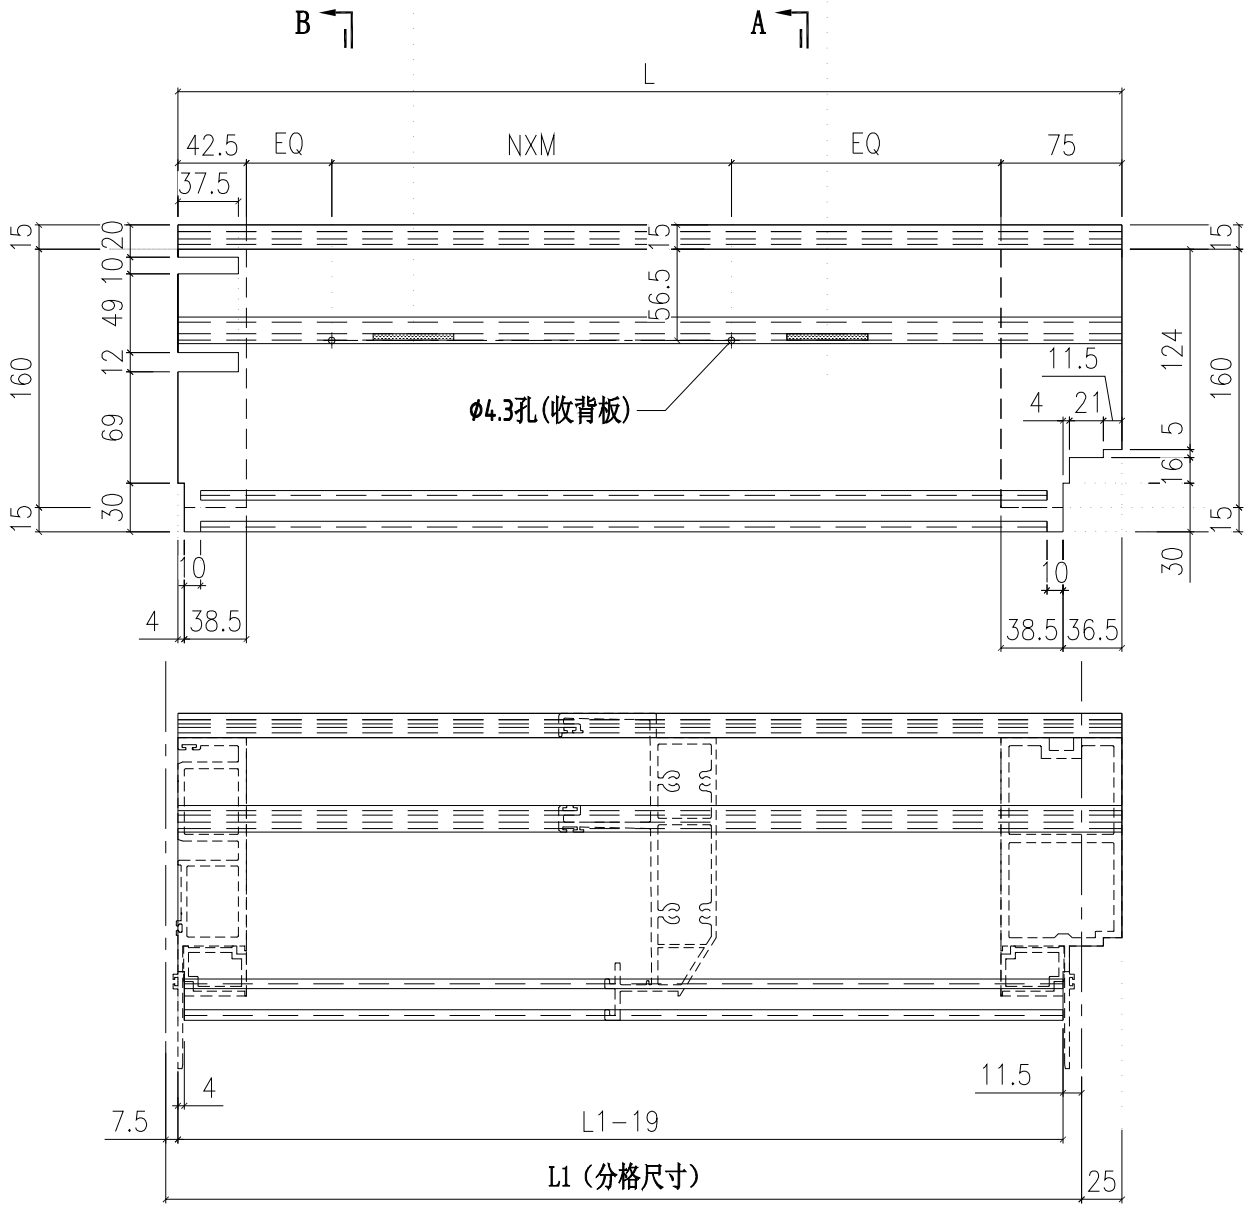

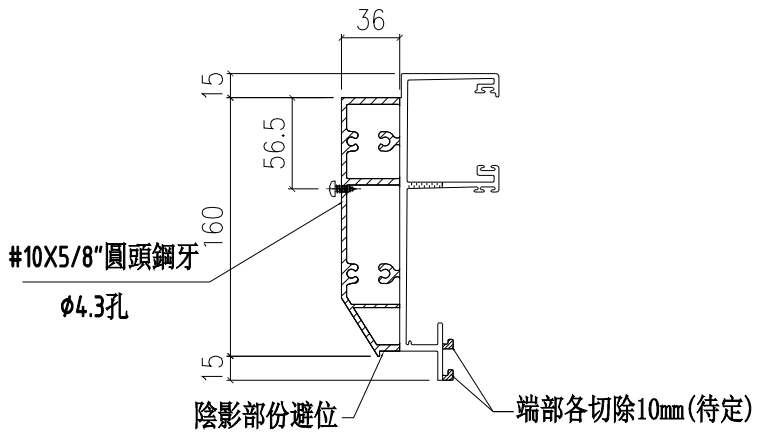

SECTION B-B

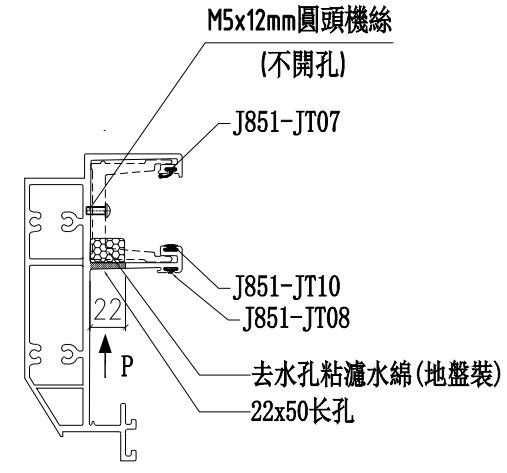

SECTION A-A

美特鋁質 有限公司
MIDI Aluminium Fabricator Ltd.


工程號	J853
地盤	延坪道住宅


修改	日期	圖號
		X85982-01R-601
2022.04.06	2022.04.16	


名稱	頂橫料	制圖	付吉寧
材料	X85982	復核	謝永林
顏色	JMQ213457(三塗)	批準	胡哥


圖號	層數	數量	總數	L	L1	N	X	M	EQ	使用位置	樓層
X85982-03-50	10	1	10	1250	1200	4	X	250	50.0	CW-PTBB50	10F-15F,17F-22F
	2	1	2	1250	1200	4	X	250	50.0	CW-PTBB50a	16F,25F
	1	1	1	1250	1200	4	X	250	50.0	CW-PTBB50b	23F
	10	1	10	1250	1200	4	X	250	50.0	CW-PTBB50x	10F-15F,17F-22F
	2	1	2	1250	1200	4	X	250	50.0	CW-PTBB50ax	16F,25F
	1	1	1	1250	1200	4	X	250	50.0	CW-PTBB50bx	23F
總計:			26								

雲線處修改背板孔尺寸

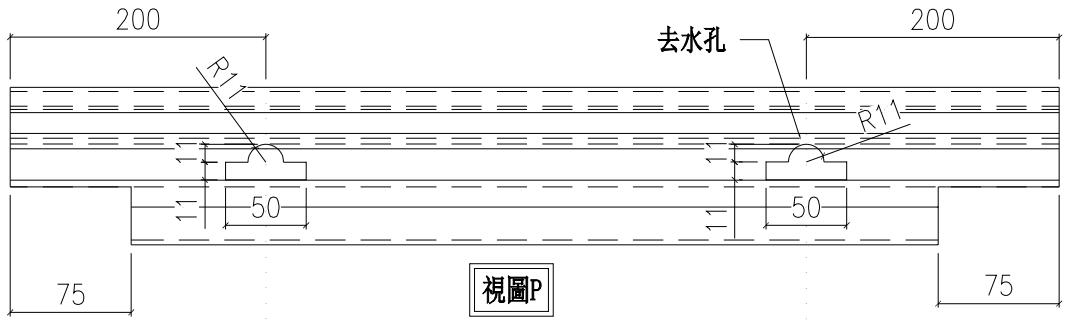


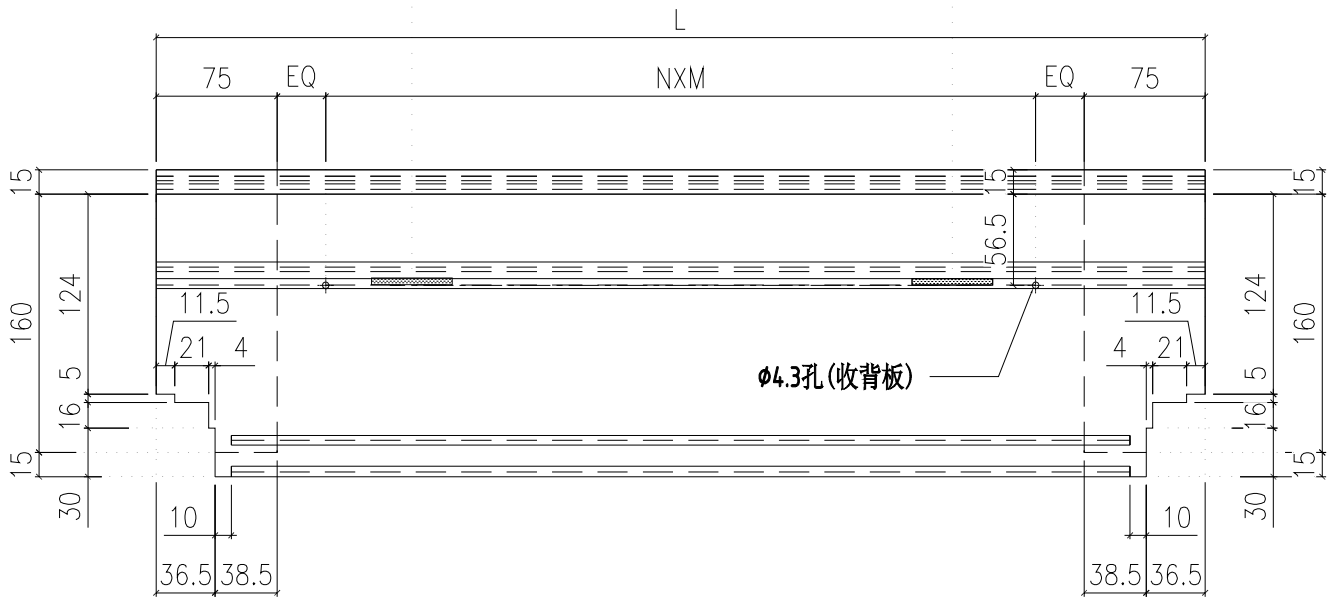

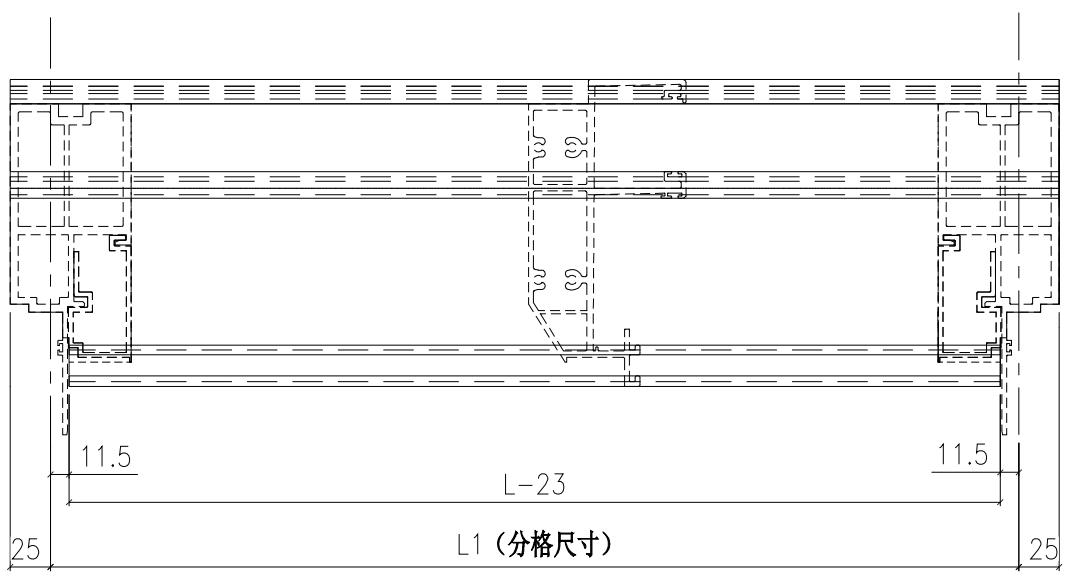

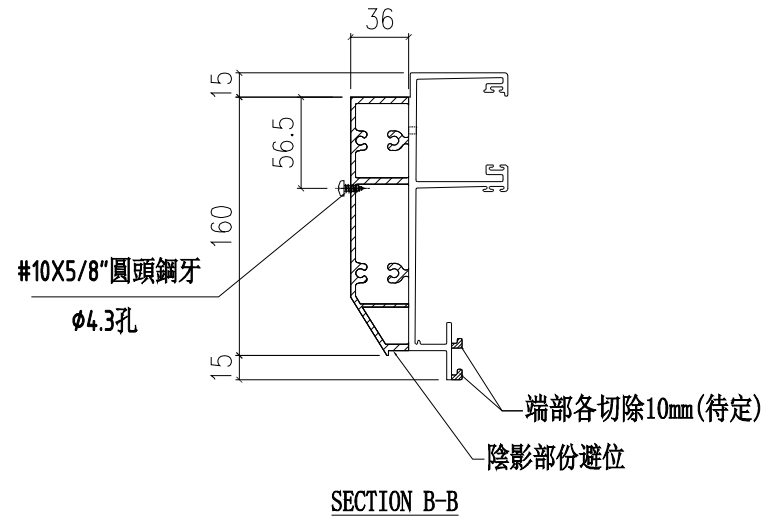

SECTION B-B

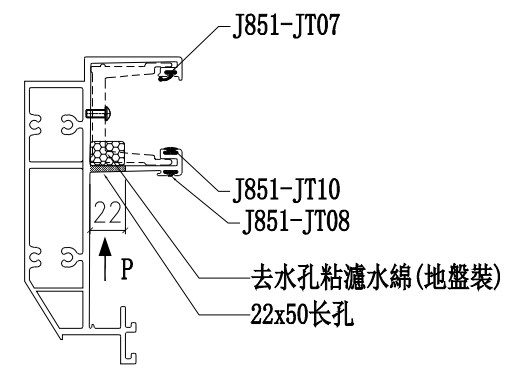

SECTION A-A

修改	日期	圖號
A	2022.05.14	X85982-03-50
2022.04.06	2022.04.16	

制圖	付吉寧
復核	謝永林
批準	胡哥


名稱	頂橫料
材料	X85982
顏色	JMQ213457(三塗)


工程號	J853	地盤	延坪道住宅


美特鋁質 有限公司
MIDI Aluminium Fabricator Ltd.

圖號	層數	數量	總數	L	L1	N	X	M	EQ	使用位置	樓層
X85982-03L-06	10	1	10	617.5	600	1	X	300	100.0	CW-PRMB06	10F-15F,17F-22F
	2	1	2	617.5	600	1	X	300	100.0	CW-PRMB06a	16F,25F
	1	1	1	617.5	600	1	X	300	100.0	CW-PRMB06b	23F
X85982-03L-10	14	1	14	667.5	650	2	X	200	75.0	CW-PTMB10	6F-15F,17F-22F
	3	1	3	667.5	650	2	X	200	75.0	CW-PTMB10a	5F,16F,25F
	1	1	1	667.5	650	2	X	200	75.0	CW-PTMB10b	23F
X85982-03L-19	14	1	14	660	642.5	2	X	200	71.3	CW-PTMB19	6F-15F,17F-22F
	3	1	3	660	642.5	2	X	200	71.3	CW-PTMB19a	5F,16F,25F
	1	1	1	660	642.5	2	X	200	71.3	CW-PTMB19b	23F
總計：			49								


雲線處修改背板孔尺寸

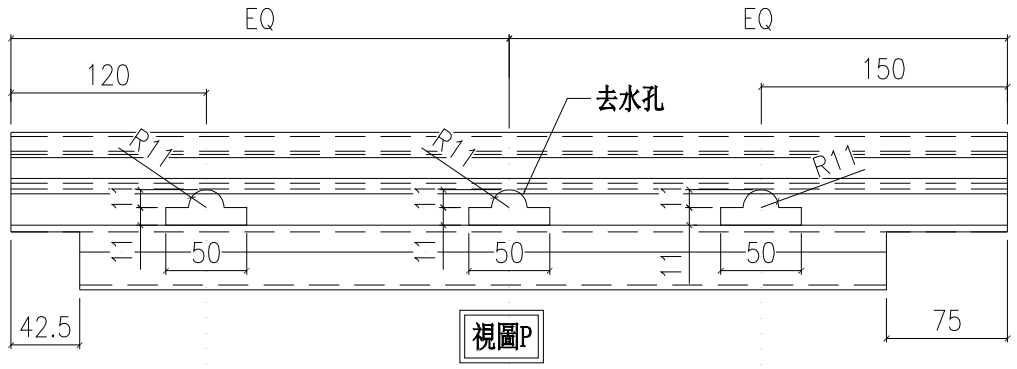


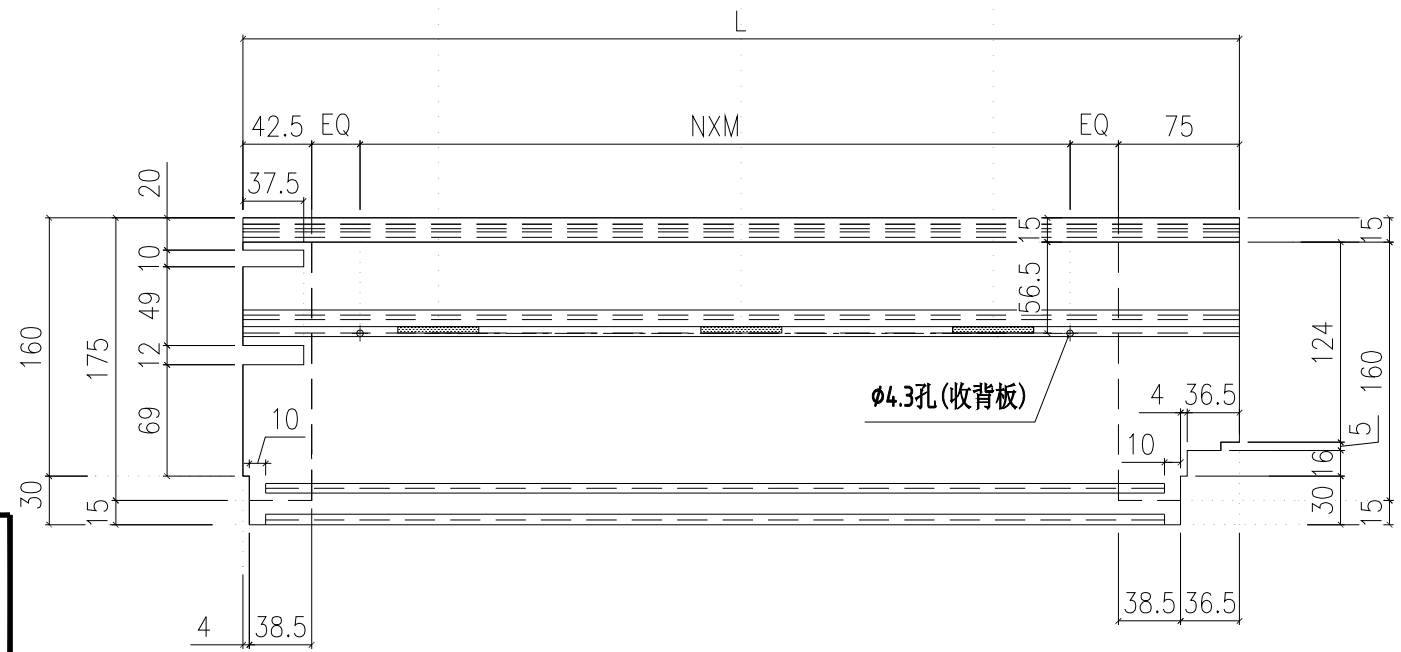

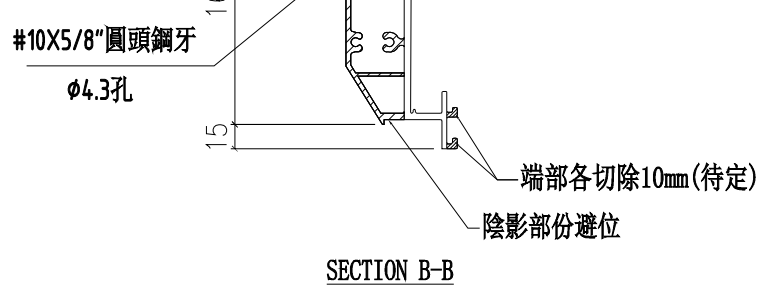

SECTION B-B

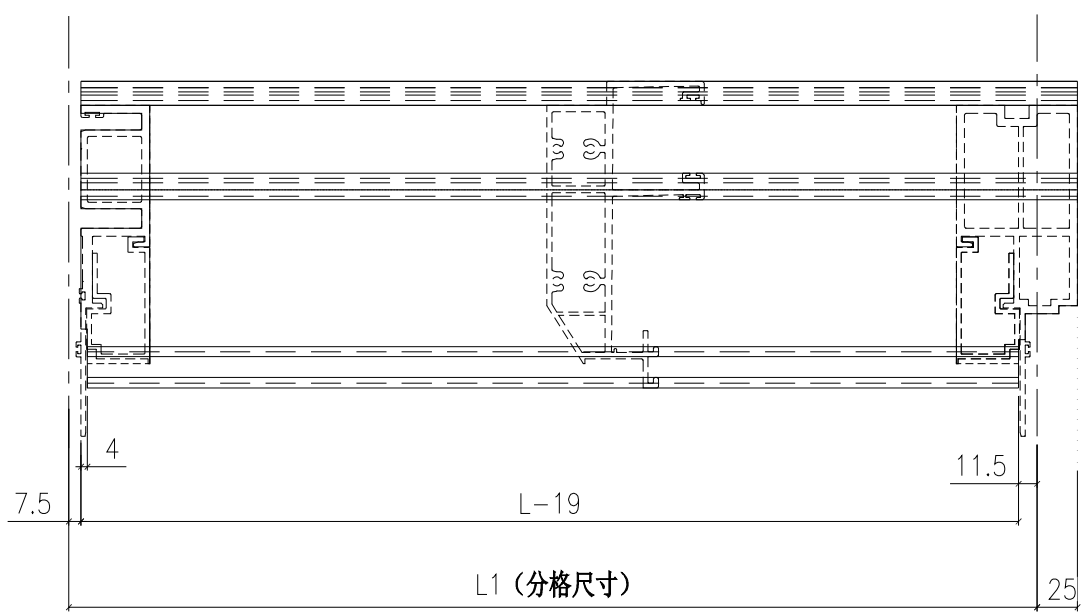

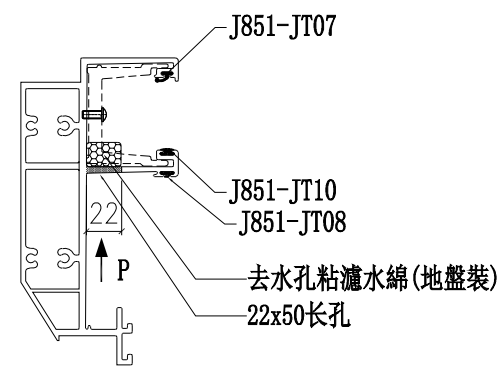

SECTION A-A

修改	日期	圖號
A	2022.05.14	X85982-03L-06

2022.04.06	制圖	付吉寧	
2022.04.16	復核	謝永林	
	批準	胡哥	


名稱	頂橫料
材料	X85982
顏色	JMQ213457(三塗)


工程號	J853
地盤	延坪道住宅


美特鋁質 有限公司
MIDI Aluminium Fabricator Ltd.

圖號	層數	數量	總數	L	L1	N	X	M	EQ	使用位置	樓層
X85982-03R-06	14	1	14	617.5	600	1	X	300	100.0	CW-PLBG06	6F-15F,17F-22F
	3	1	3	617.5	600	1	X	300	100.0	CW-PLBG06a	5F,16F,25F
	1	1	1	617.5	600	1	X	300	100.0	CW-PLBG06b	23F
X85982-03R-10	14	1	14	667.5	650	2	X	200	75.0	CW-PTBG10	6F-15F,17F-22F
	3	1	3	667.5	650	2	X	200	75.0	CW-PTBG10a	5F,16F,25F
	1	1	1	667.5	650	2	X	200	75.0	CW-PTBG10b	23F
X85982-03R-19	14	1	14	660	642.5	2	X	200	71.3	CW-PTBG19	6F-15F,17F-22F
	3	1	3	660	642.5	2	X	200	71.3	CW-PTBG19a	5F,16F,25F
	1	1	1	660	642.5	2	X	200	71.3	CW-PTBG19b	23F
總計：			54								


雲線處修改背板孔尺寸

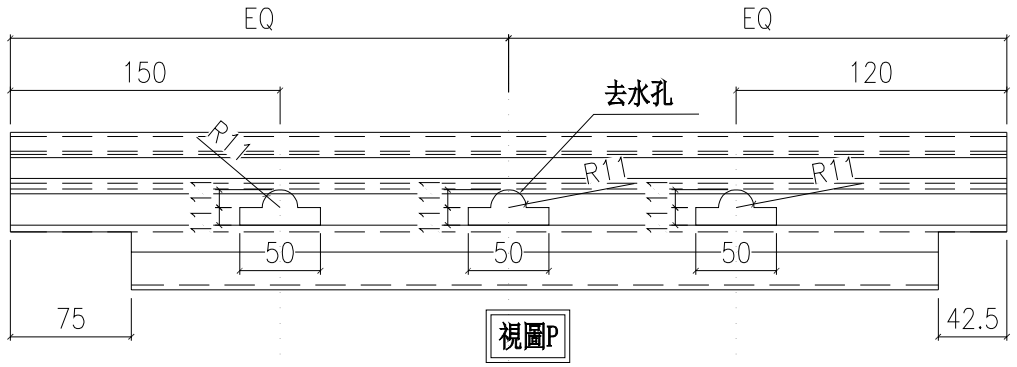


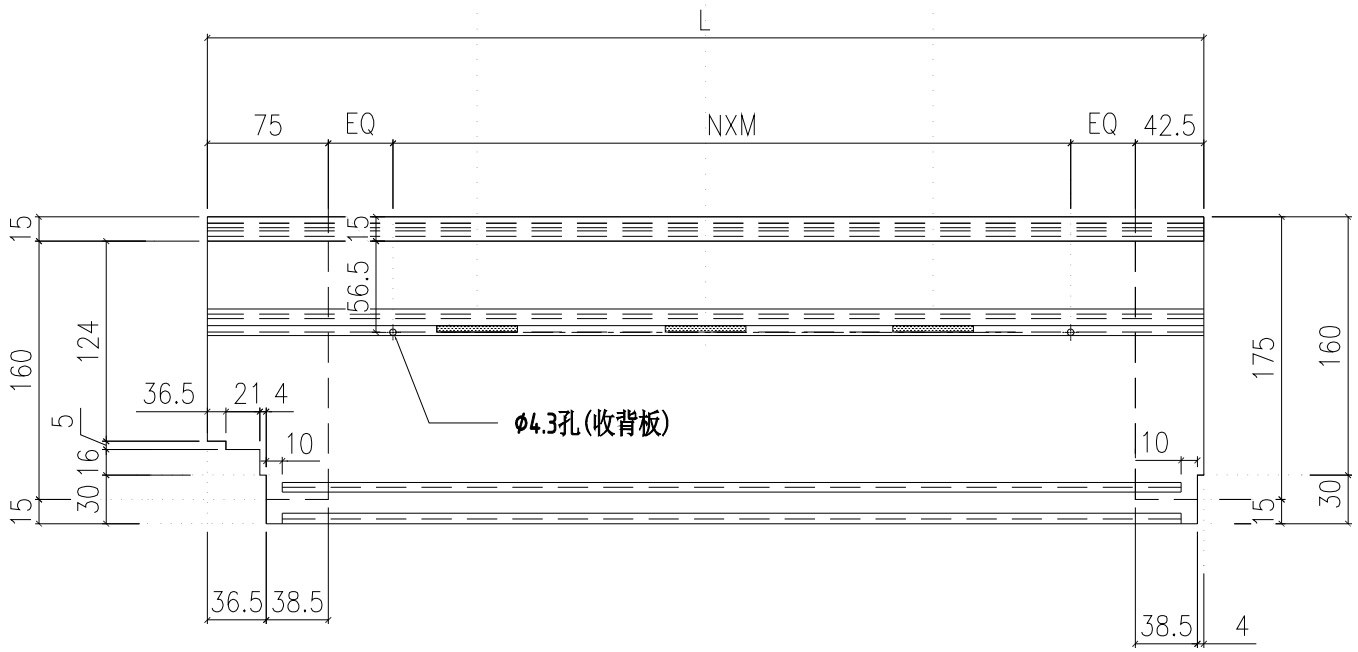

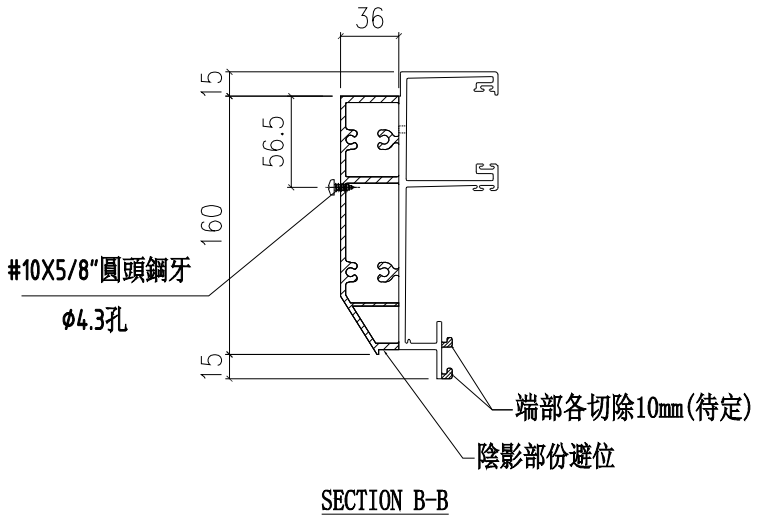

SECTION B-B

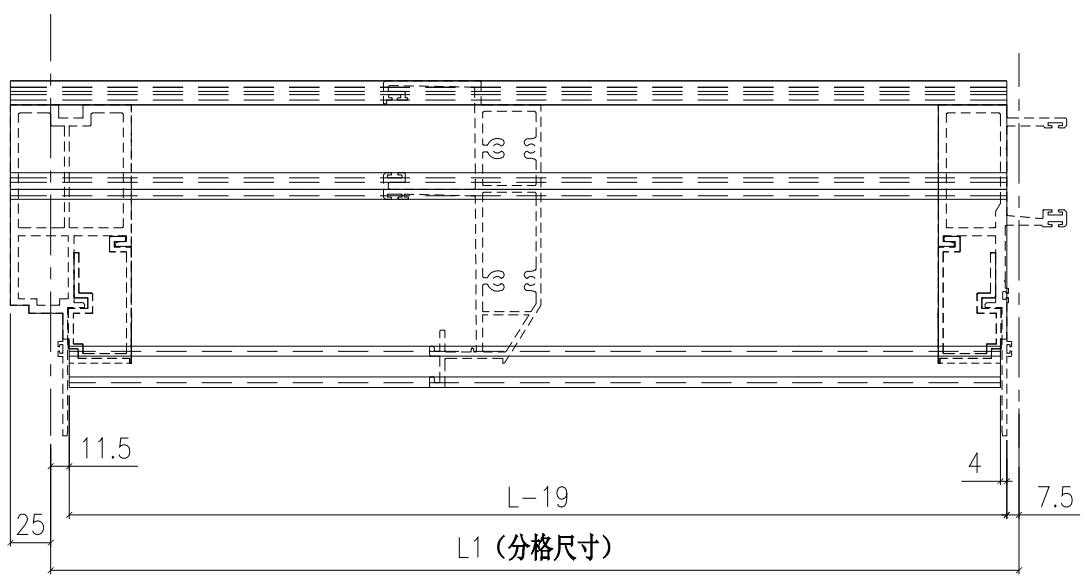

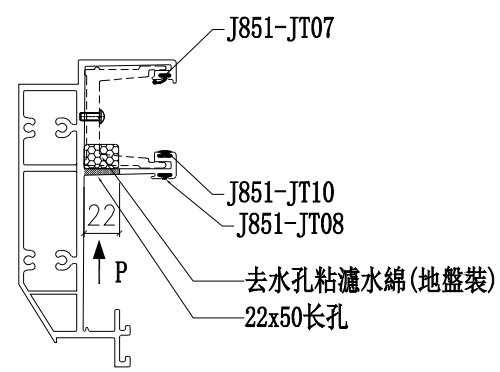

SECTION A-A

修改	日期	圖號
A	2022.05.14	X85982-03R-06

制圖	付吉寧	2022.04.06
復核	謝永林	2022.04.16
批準	胡哥	


名稱	頂橫料
材料	X85982
顏色	JMQ213457(三塗)


工程號	J853	地盤	延坪道住宅


美特鋁質 有限公司
MIDI Aluminium Fabricator Ltd.


圖號	層數	數量	總數	L	L1	N	X	M	EQ	使用位置	樓層
X85982-03W-06	14	1	14	585	600	1	X	300	100.0	CW-PLMG06	6F-15F,17F-22F
	3	1	3	585	600	1	X	300	100.0	CW-PLMG06a	5F,16F,25F
	1	1	1	585	600	1	X	300	100.0	CW-PLMG06b	23F
X85982-03L-06	10	1	10	585	600	1	X	300	100.0	CW-PTMG06	10-15F,17F-22F
	2	1	2	585	600	1	X	300	100.0	CW-PTMG06a	16F,25F
	1	1	1	585	600	1	X	300	100.0	CW-PTMG06b	23F
	10	1	10	585	600	1	X	300	100.0	CW-PTMG06X	10-15F,17F-22F
	2	1	2	585	600	1	X	300	100.0	CW-PTMG06aX	16F,25F
	1	1	1	585	600	1	X	300	100.0	CW-PTMG06bX	23F
總計:			44								

雲線處修改背板孔尺寸

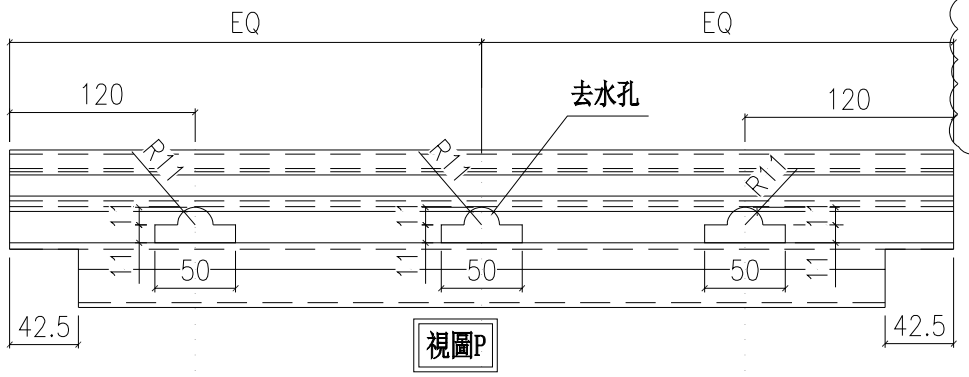


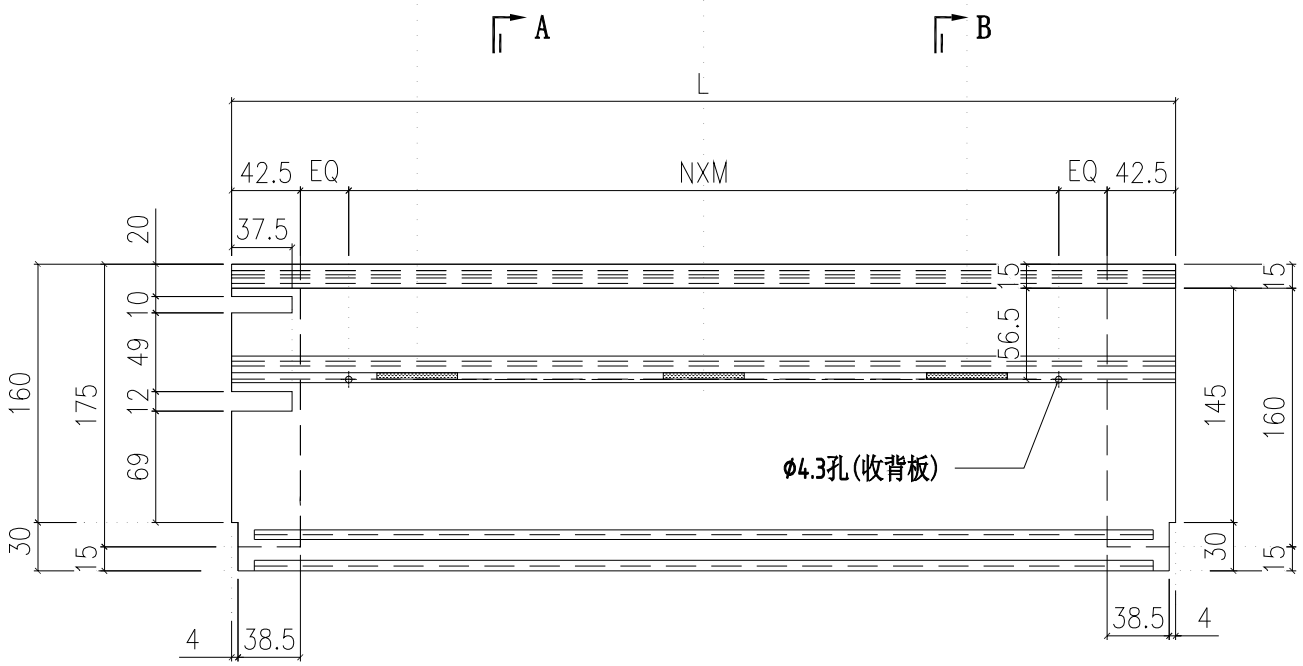

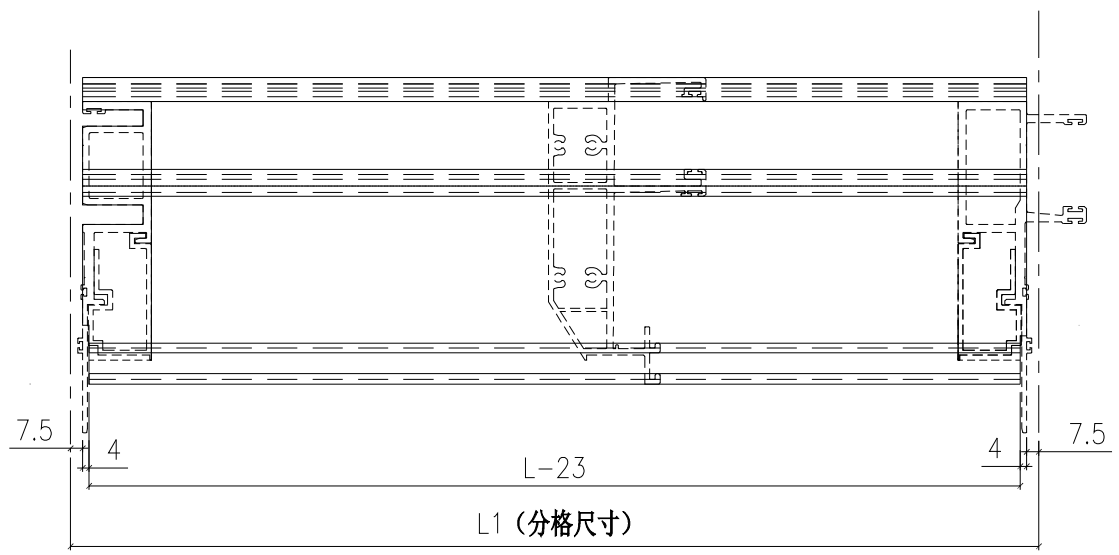

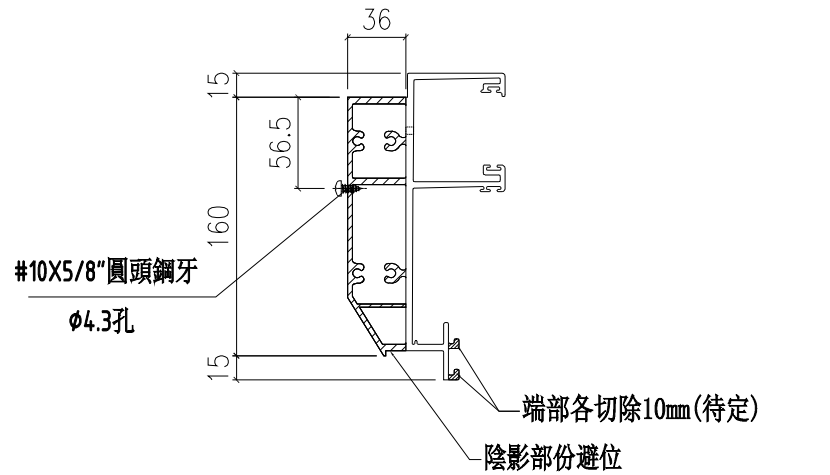

SECTION B-B

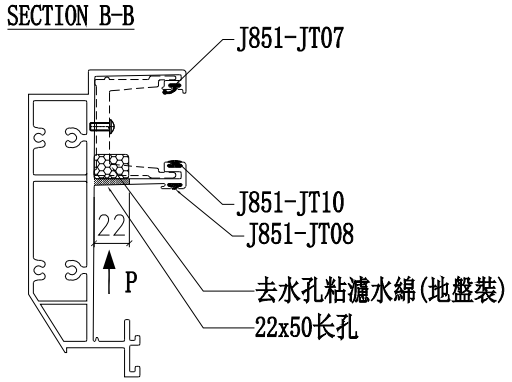

SECTION A-A

美特鋁質 有限公司
MIDI Aluminium Fabricator Ltd.


工程號	J853
地盤	延坪道住宅


修改	日期	圖號
A	2022.05.14	X85982-03W-06
2022.04.06		
2022.04.16		


名稱	頂橫料	制圖	付吉寧
材料	X85982	復核	謝永林
顏色	JMQ213457(三塗)	批準	胡哥


美特鋁質 有限公司
MIDI Aluminium Fabricator Ltd.

工程號	J853	地盤	延坪道住宅

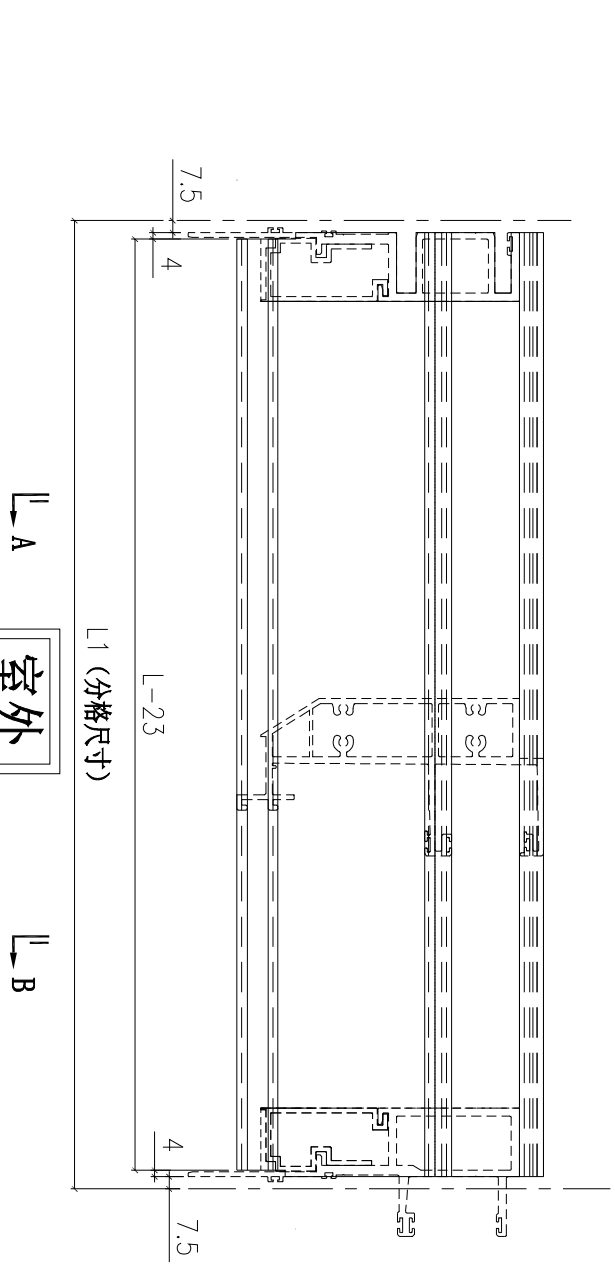


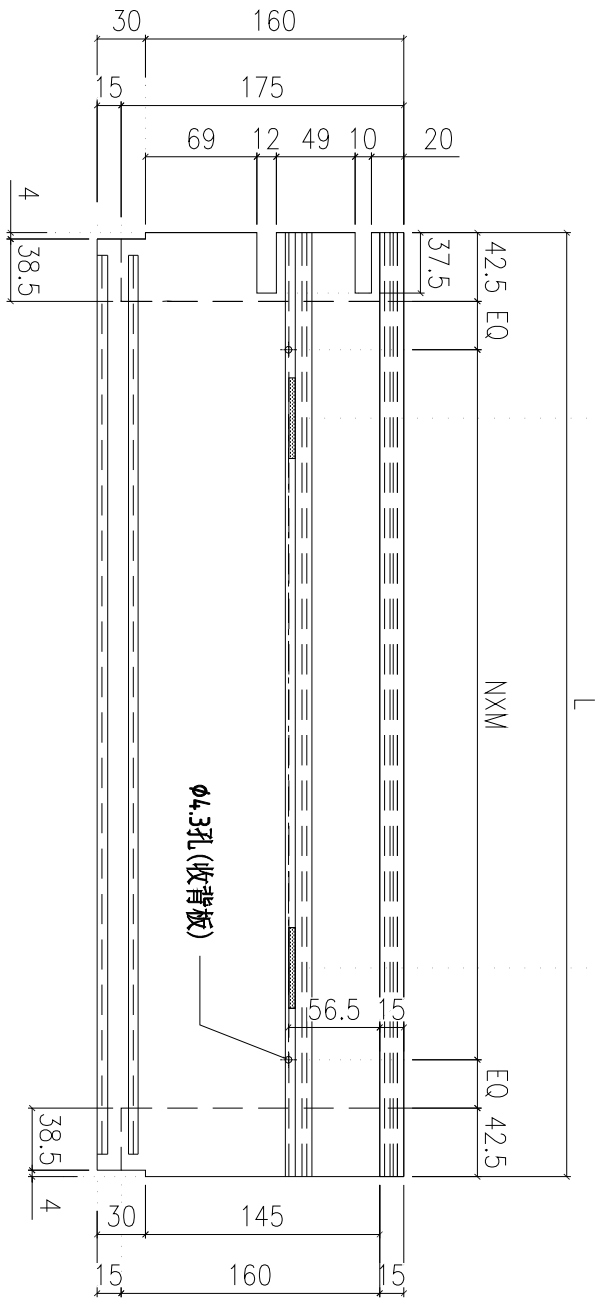

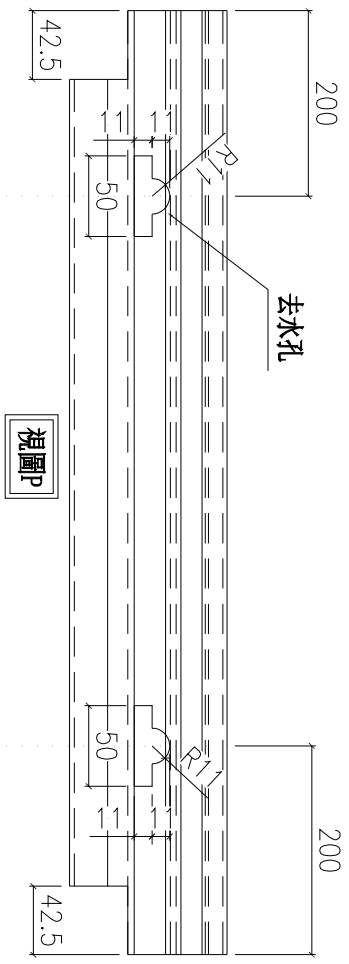

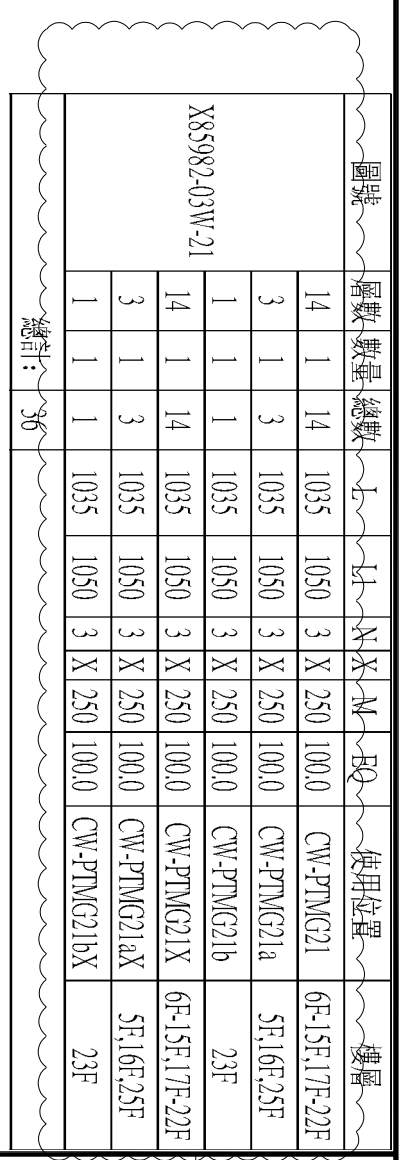


層數	數量	總數	L	L1	N	X	M	BQ	使用位置	樓層
14	1	14	1035	1050	3	X	250	100.0	CW-PTMG21	6F-15F,17F-22F
3	1	3	1035	1050	3	X	250	100.0	CW-PTMG21a	5F,16F,25F
1	1	1	1035	1050	3	X	250	100.0	CW-PTMG21b	23F
14	1	14	1035	1050	3	X	250	100.0	CW-PTMG21X	6F-15F,17F-22F
3	1	3	1035	1050	3	X	250	100.0	CW-PTMG21aX	5F,16F,25F
1	1	1	1035	1050	3	X	250	100.0	CW-PTMG21bX	23F
總計:		36								

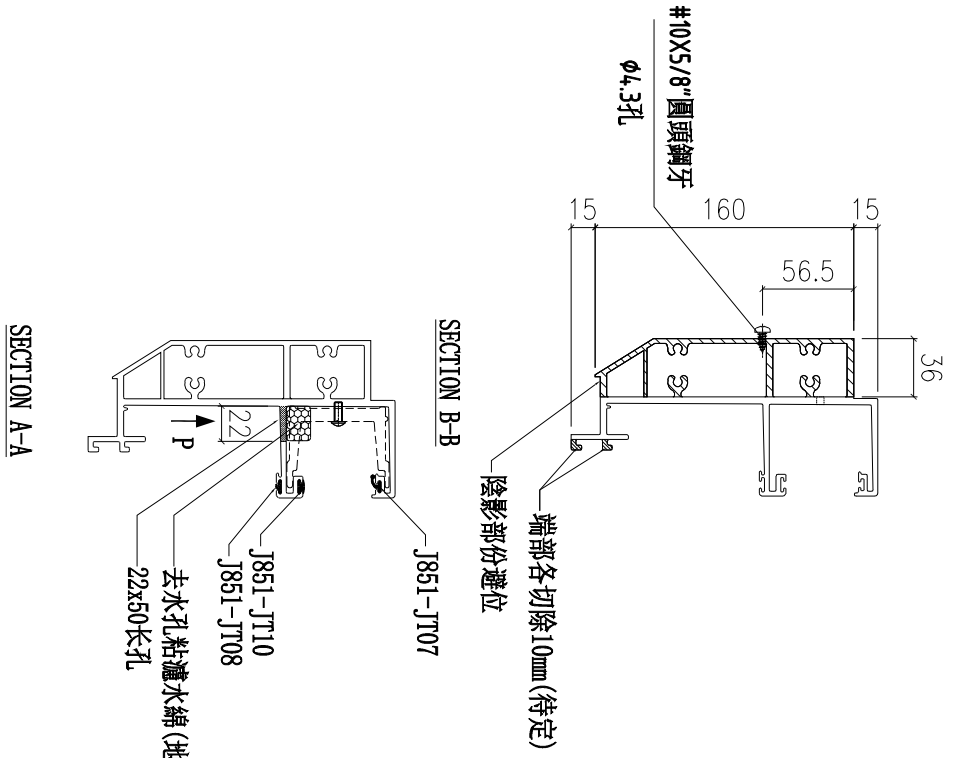



雲線處修改背板孔尺寸

名稱	頂橫料	制圖	付吉寧	2022.04.06	修改	A		
材料	X85982	復核	謝永林	2022.04.16	日期	2022.05.14		
顏色	JMQ213457(三塗)	批準	胡哥		圖號	X85982-03W-21		

雲線處修改背板孔尺寸

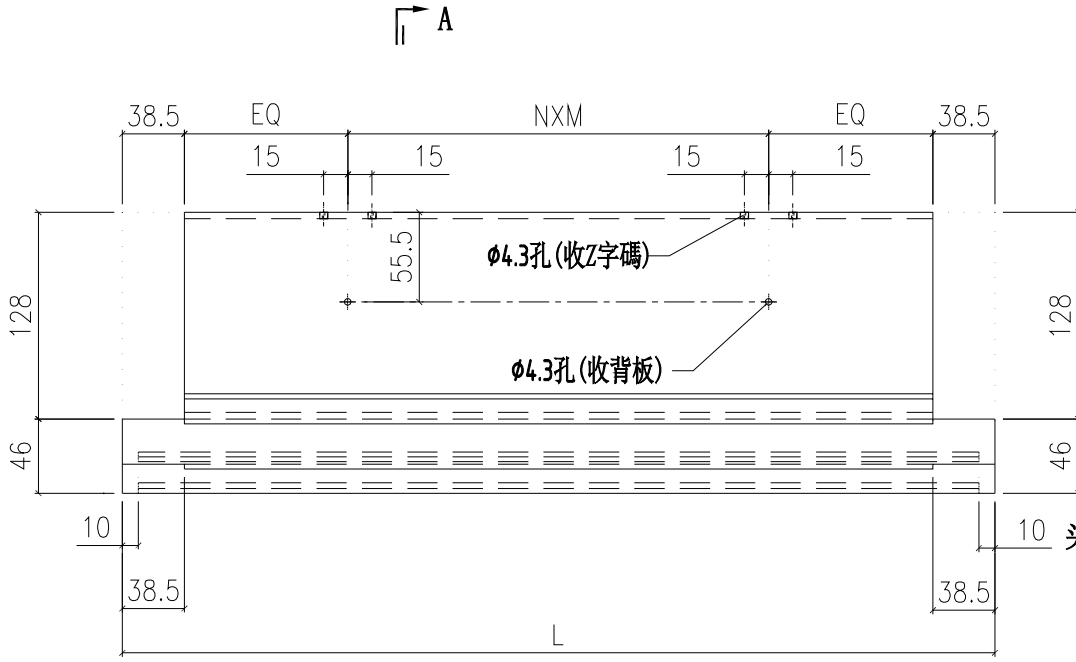

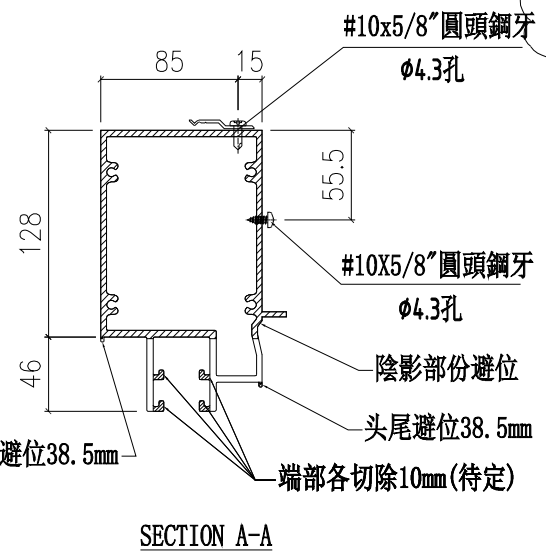

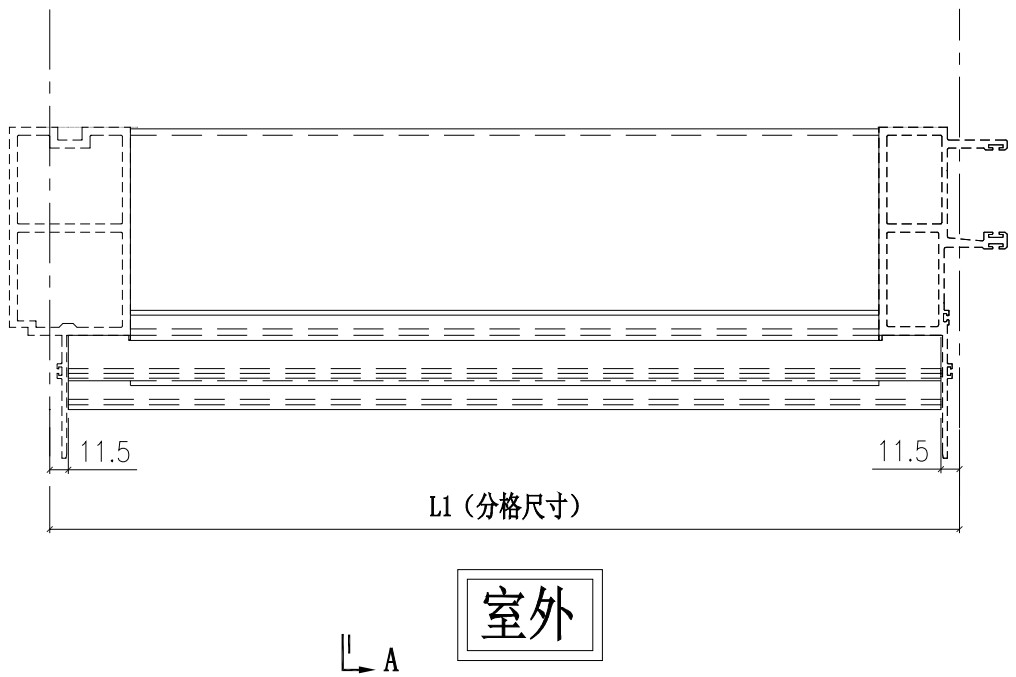

圖號	數量	L	L1	N	X	M	EQ	使用位置	樓層
X85983-01-601	13	1102.0	1125.0	3	X	300	62.50	CW-601	6F-15F,17F-21F
	2	1102.0	1125.0	3	X	300	62.50	CW-601a	5F,25F
	1	1102.0	1125.0	3	X	300	62.50	CW-601b	23F
X85983-01-602	13	1052.0	1075.0	3	X	250	112.50	CW-602	6F-15F，17F-21F
	2	1052.0	1075.0	3	X	250	112.50	CW-602a	5F,25F
	1	1052.0	1075.0	3	X	250	112.50	CW-602b	23F
X85983-01-603	13	1404.5	1427.5	4	X	300	63.75	CW-603	6F-15F,17F-21F
	2	1404.5	1427.5	4	X	300	63.75	CW-603a	5F,25F
	1	1404.5	1427.5	4	X	300	63.75	CW-603b	23F
X85983-01-604	13	1404.5	1427.5	4	X	300	63.75	CW-604	6F-15F，17F-21F
	2	1404.5	1427.5	4	X	300	63.75	CW-604a	5F，25F
	1	1404.5	1427.5	4	X	300	63.75	CW-604b	23F
X85983-01-605	13	1189.5	1212.5	3	X	300	106.25	CW-605	6F-15F,17F-21F
	2	1189.5	1212.5	3	X	300	106.25	CW-605	5F,25F
	1	1189.5	1212.5	3	X	300	106.25	CW-605	23F
X85983-01-606	13	1114.5	1137.5	3	X	300	68.75	CW-606	6F-15F,17F-21F
	2	1114.5	1137.5	3	X	300	68.75	CW-606a	5F,25F
	1	1114.5	1137.5	3	X	300	68.75	CW-606b	23F
X85983-01-613	9	1164.5	1187.5	3	X	300	93.75	CW-613	10F-15F，17F-21F
	1	1164.5	1187.5	3	X	300	93.75	CW-613a	25F
	1	1164.5	1187.5	3	X	300	93.75	CW-613b	23F
X85983-01-614	9	1189.5	1212.5	3	X	300	106.25	CW-529	10F-15F，17F-21F
	1	1189.5	1212.5	3	X	300	106.25	CW-529a	25F
	1	1189.5	1212.5	3	X	300	106.25	CW-529b	23F
X85983-01-615	9	702.0	725.0	2	X	250	62.50	CW-615	10F-15F，17F-21F
	1	702.0	725.0	2	X	250	62.50	CW-615a	25F
	1	702.0	725.0	2	X	250	62.50	CW-615b	23F
總計:	129								


修改	日期	圖號
A	2022.05.14	X85983-01-601
2022.04.06	2022.04.16	


制圖	付吉寧
復核	謝永林
批準	胡哥

名稱	雙梗中橫
材料	X85983
顏色	JMQ2213457(三塗)


美特鋁質 有限公司
MIDI Aluminium Fabricator Ltd.

工程號	J853	地盤	延坪道住宅

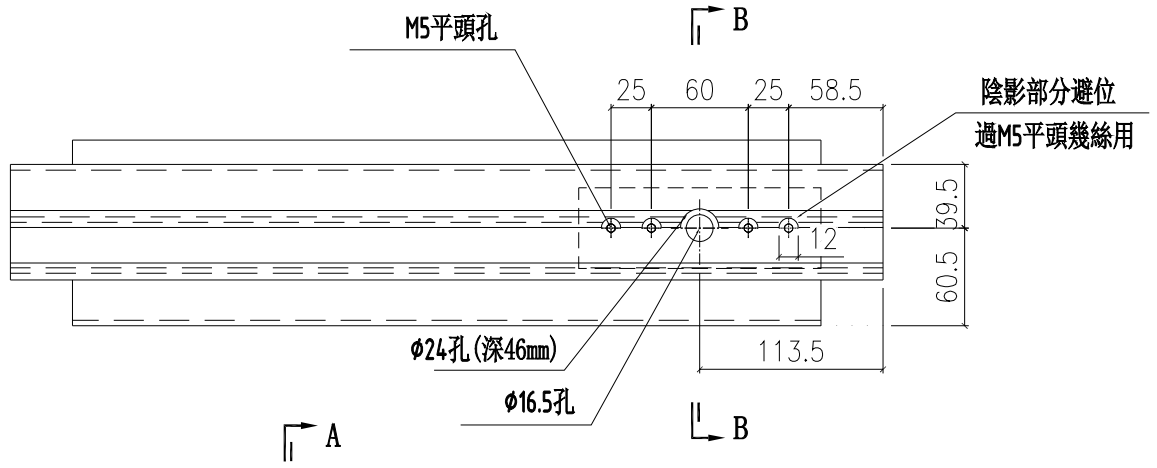


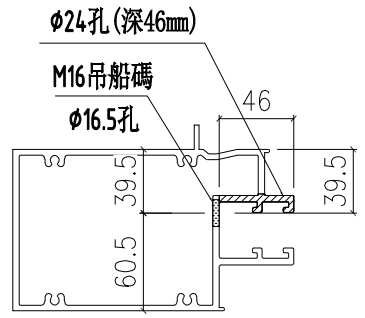


SECTION B-B

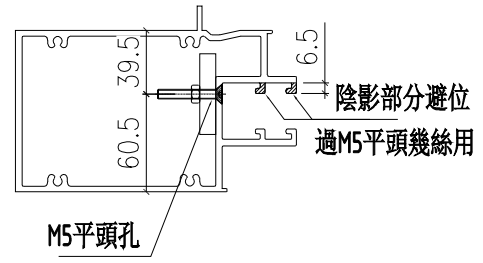

SECTION B-B(1)

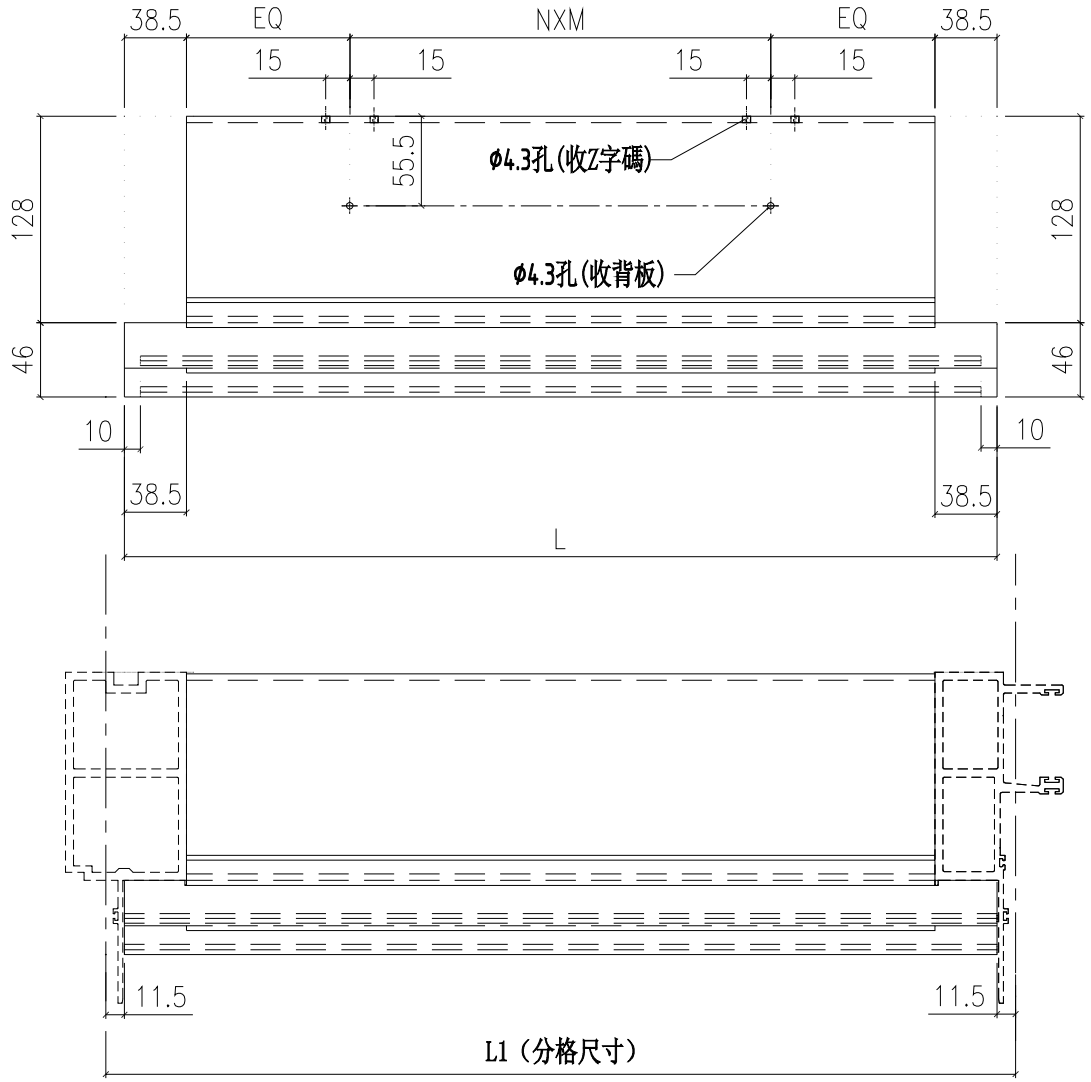

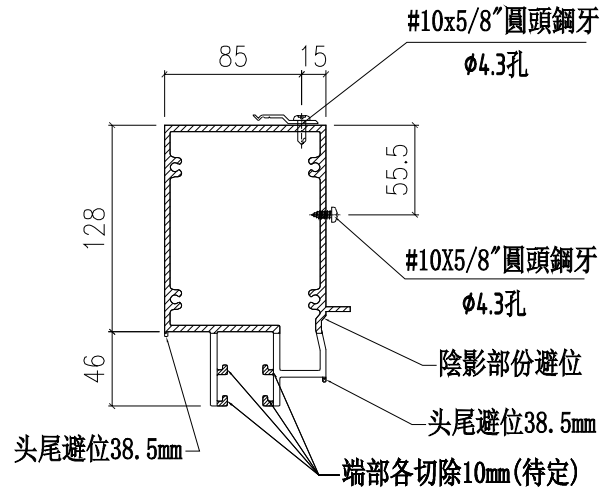

SECTION A-A

室外

圖號	數量	L	L1	N	X	M	EQ	使用位置	樓層
X85983-01-601dR	1	1102.0	1125	3	X	300	62.5	CW-601c	16/F
	1	1102.0	1125	3	X	300	62.5	CW-601d	22/F
X85983-01-603dR	1	1404.5	1427.5	4	X	300	63.8	CW-603c	16/F
	1	1404.5	1427.5	4	X	300	63.8	CW-603d	22/F
X85983-01-606dR	1	1114.5	1137.5	3	X	300	68.8	CW-606c	16/F
	1	1114.5	1137.5	3	X	300	68.8	CW-606d	22/F
X85983-01-613dR	1	1164.5	1187.5	3	X	300	93.8	CW-613c	16/F
	1	1164.5	1187.5	3	X	300	93.8	CW-613d	22/F
X85983-01-614dR	1	1189.5	1212.5	3	X	300	106.3	CW-614c	16/F
	1	1189.5	1212.5	3	X	300	106.3	CW-614d	22/F
總計:	10								


修改	日期	圖號
		X85983-01-601dR
2022.04.06	2022.04.14	


制圖	復核	批準
付吉寧	謝永林	部


名稱	材料	顏色
雙梗中橫	X85983	JMQ213457(三塗)

美特鋁質 有限公司
MIDI Aluminium Fabricator Ltd.


工程號	J853	地盤	延坪道住宅

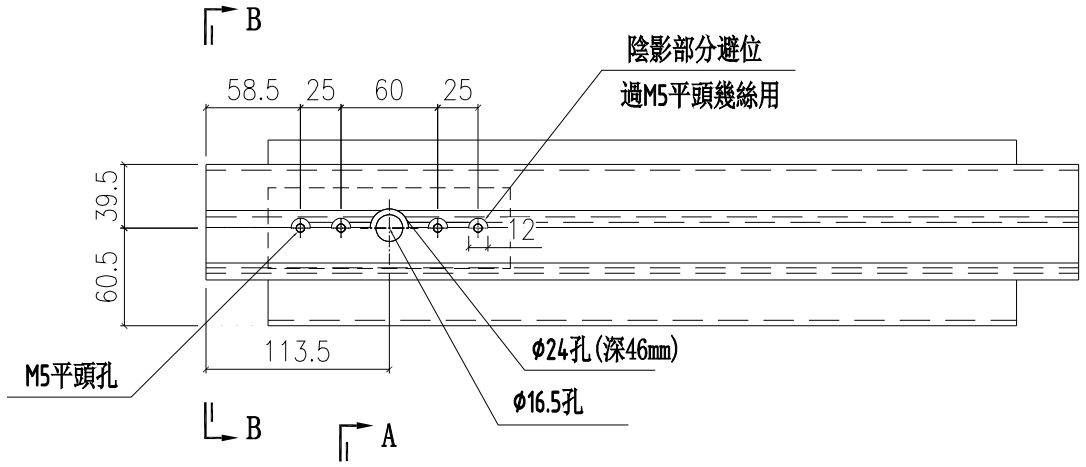

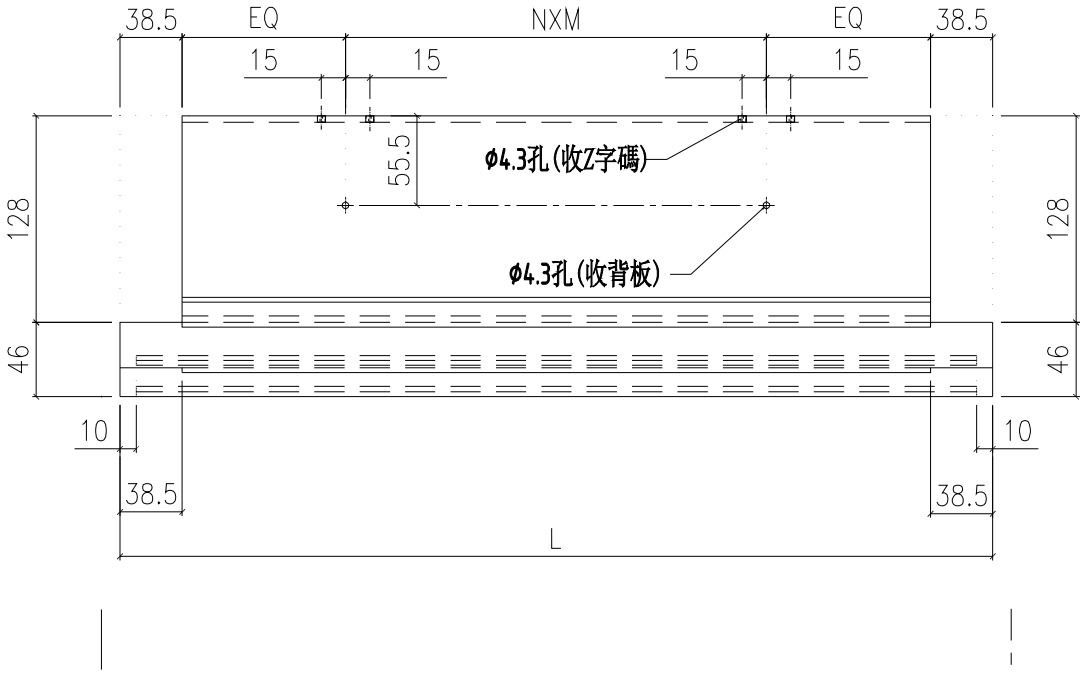


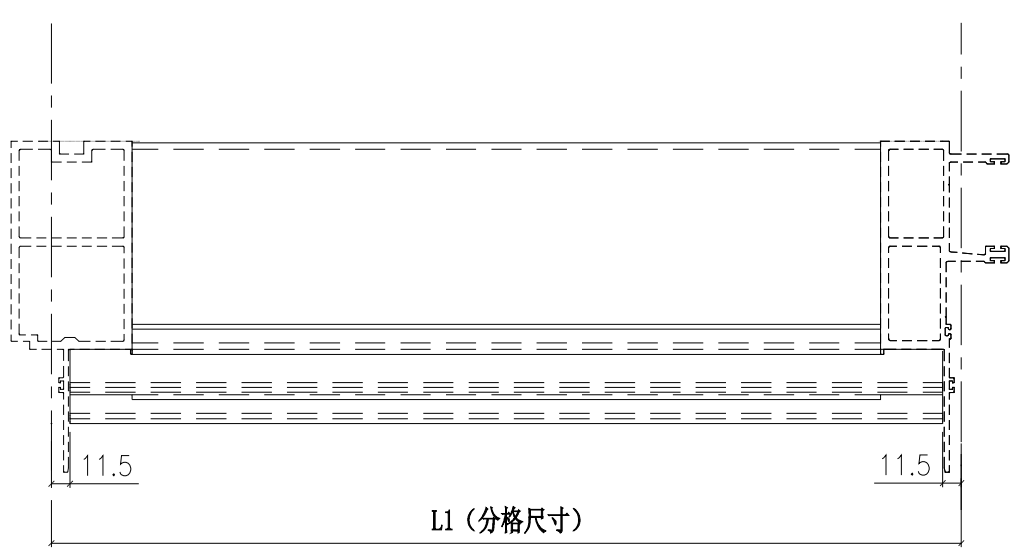


室外

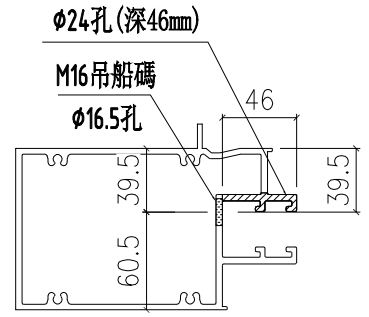

SECTION B-B

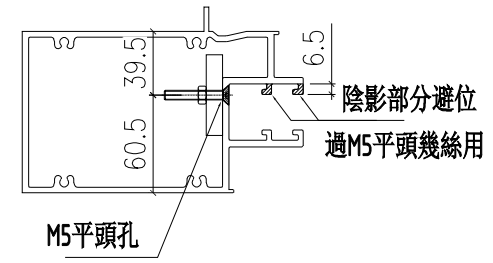

SECTION B-B(1)

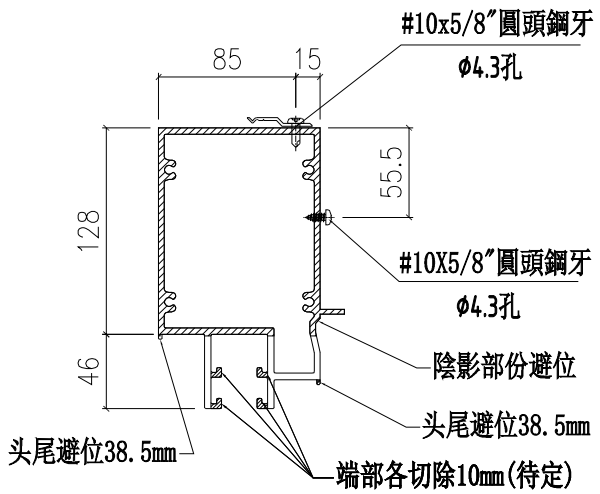

SECTION A-A

雲線處修改背板孔尺寸

圖號	數量	L	L1	N	X	M	EQ	使用位置	樓層
X85983-01-602dL	1	1052.0	1075	3	X	250	112.5	CW-602c	16/F
	1	1052.0	1075	3	X	250	112.5	CW-602d	22/F
X85983-01-604dL	1	1404.5	1427.5	4	X	300	63.8	CW-604c	16/F
	1	1404.5	1427.5	4	X	300	63.8	CW-604d	22/F
X85983-01-605dL	1	1189.5	1212.5	3	X	300	106.3	CW-605c	16/F
	1	1189.5	1212.5	3	X	300	106.3	CW-605d	22/F
X85983-01-615dL	1	702.0	725	2	X	250	62.5	CW-615c	16/F
	1	702.0	725	2	X	250	62.5	CW-615d	22/F
總計:	8								

修改	日期	圖號
A	2022.05.14	X85983-01-602dL

2022.04.06	付吉寧	制圖
2022.04.14	謝永林	復核
	胡哥	批準

名稱	雙梗中橫
材料	X85983
顏色	JMQ213457(三塗)


美特鋁質 有限公司
MIDI Aluminium Fabricator Ltd.


工程號	J853
地盤	延坪道住宅


圖號	層數	數量	總數	L	L1	EQ	N	X	M	使用位置	樓層
X85984-03-21	14	1	14	1027.0	1050	100.0	3	X	250	CW-PTMG21	6F-15F,17F-22F
	3	1	3	1027.0	1050	100.0	3	X	250	CW-PTMG21a	5F,16F,25F
	1	1	1	1027.0	1050	100.0	3	X	250	CW-PTMG21b	23F
	14	1	14	1027.0	1050	100.0	3	X	250	CW-PTMG21X	6F-15F,17F-22F
	3	1	3	1027.0	1050	100.0	3	X	250	CW-PTMG21aX	5F,16F,25F
	1	1	1	1027.0	1050	100.0	3	X	250	CW-PTMG21bX	23F
合計:			36								

圖號	層數	數量	總數	L	L1	EQ	N	X	M	使用位置	樓層
X85984-03-6	10	1	10	577.0	600	100.0	1	X	300	CW-PTMG06	10F-15F,17F-22F
	2	1	2	577.0	600	100.0	1	X	300	CW-PTMG06a	16F,25F
	1	1	1	577.0	600	100.0	1	X	300	CW-PTMG06b	23F
	10	1	10	577.0	600	100.0	1	X	300	CW-PTMG06X	10F-15F,17F-22F
	2	1	2	577.0	600	100.0	1	X	300	CW-PTMG06aX	16F,25F
	1	1	1	577.0	600	100.0	1	X	300	CW-PTMG06bX	23F
X85984-03-10	14	1	14	627.0	650	75.0	2	X	200	CW-PTMB10	6F-15F,17F-22F
	3	1	3	627.0	650	75.0	2	X	200	CW-PTMB10a	5F,16F,25F
	1	1	1	627.0	650	75.0	2	X	200	CW-PTMB10b	23F
	14	1	14	627.0	650	75.0	2	X	200	CW-PTBG10	6F-15F,17F-22F
	3	1	3	627.0	650	75.0	2	X	200	CW-PTBG10a	5F,16F,25F
	1	1	1	627.0	650	75.0	2	X	200	CW-PTBG10b	23F
X85984-03-19	14	1	14	619.5	642.5	71.3	2	X	200	CW-PTBG19	6F-15F,17F-22F
	3	1	3	619.5	642.5	71.3	2	X	200	CW-PTBG19a	5F,16F,25F
	1	1	1	619.5	642.5	71.3	2	X	200	CW-PTBG19b	23F
	14	1	14	619.5	642.5	71.3	2	X	200	CW-PTMB19	6F-15F,17F-22F
	3	1	3	619.5	642.5	71.3	2	X	200	CW-PTMB19a	5F,16F,25F
	1	1	1	619.5	642.5	71.3	2	X	200	CW-PTMB19b	23F
合計:			98								

雲線處修改背板孔,與扣碼孔尺寸

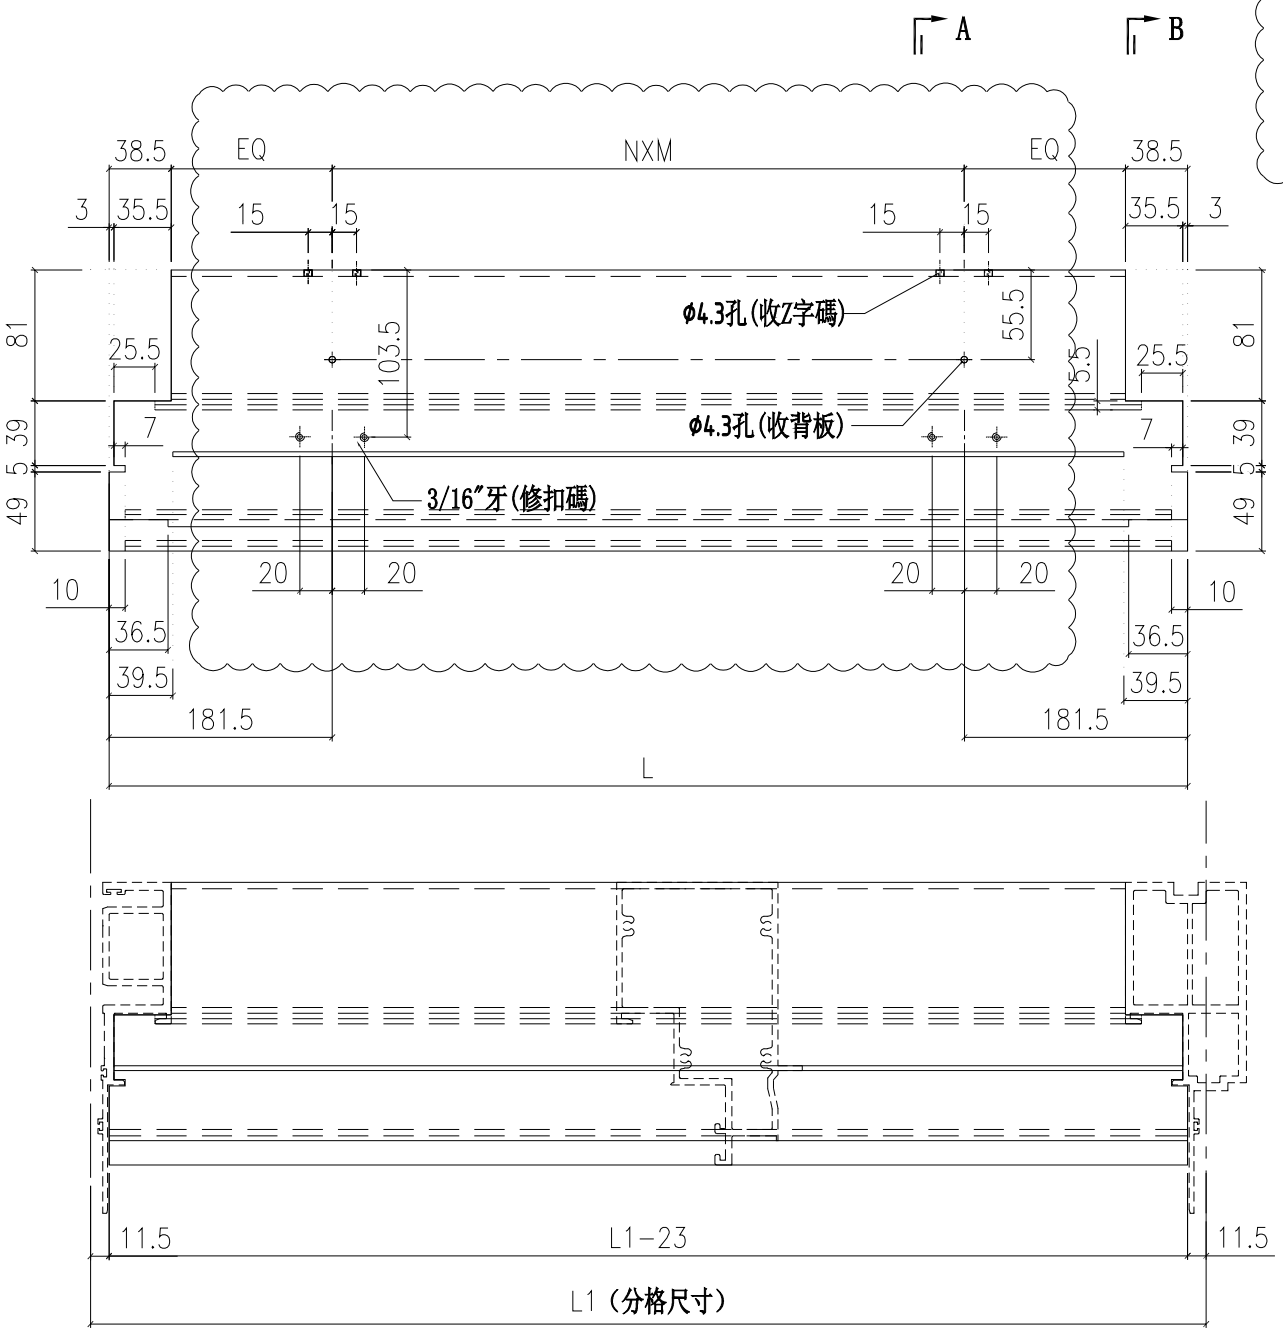

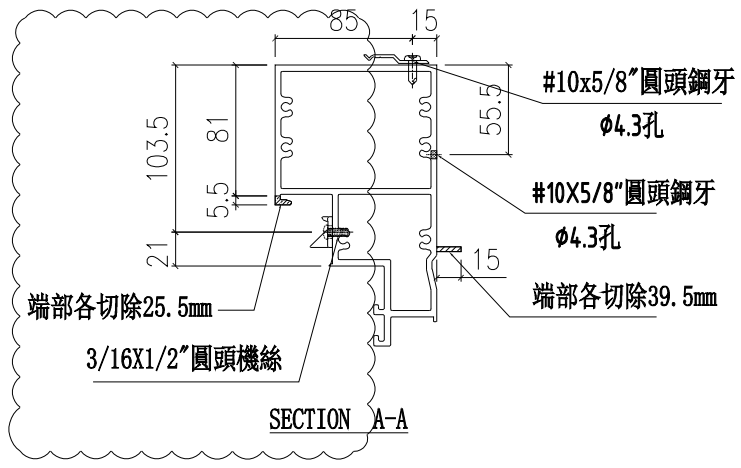

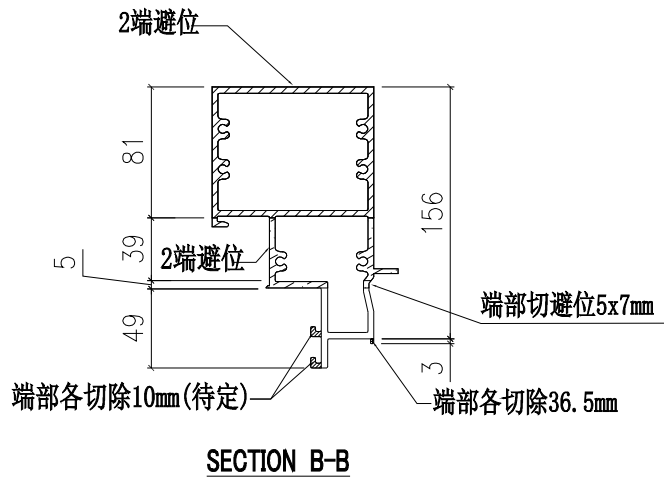

修改	日期	圖號
A	2022.05.14	X85984-03-06

制圖	付吉寧	2022.04.06
復核	謝永林	2022.04.16
批準	胡哥	


名稱	上梗下生中橫
材料	X85984
顏色	JMQ213457(三塗)


工程號	J853	地盤	延坪道住宅


美特鋁質 有限公司
MIDI Aluminium Fabricator Ltd.

雲線處扣碼孔尺寸

圖號	層數	數量	總數	L	L1	EQ	N	X	M	使用位置	樓層
X85984-03-50	10	1	10	1177.0	1200	100.0	3	X	300	CW-PTBB50	10F-15F,17F-22F
	2	1	2	1177.0	1200	100.0	3	X	300	CW-PTBB50a	16F,25F
	1	1	1	1177.0	1200	100.0	3	X	300	CW-PTBB50b	23F
	10	1	10	1177.0	1200	100.0	3	X	300	CW-PTBB50X	10F-15F,17F-22F
	2	1	2	1177.0	1200	100.0	3	X	300	CW-PTBB50aX	16F,25F
	1	1	1	1177.0	1200	100.0	3	X	300	CW-PTBB50bX	23F
合計:			26								

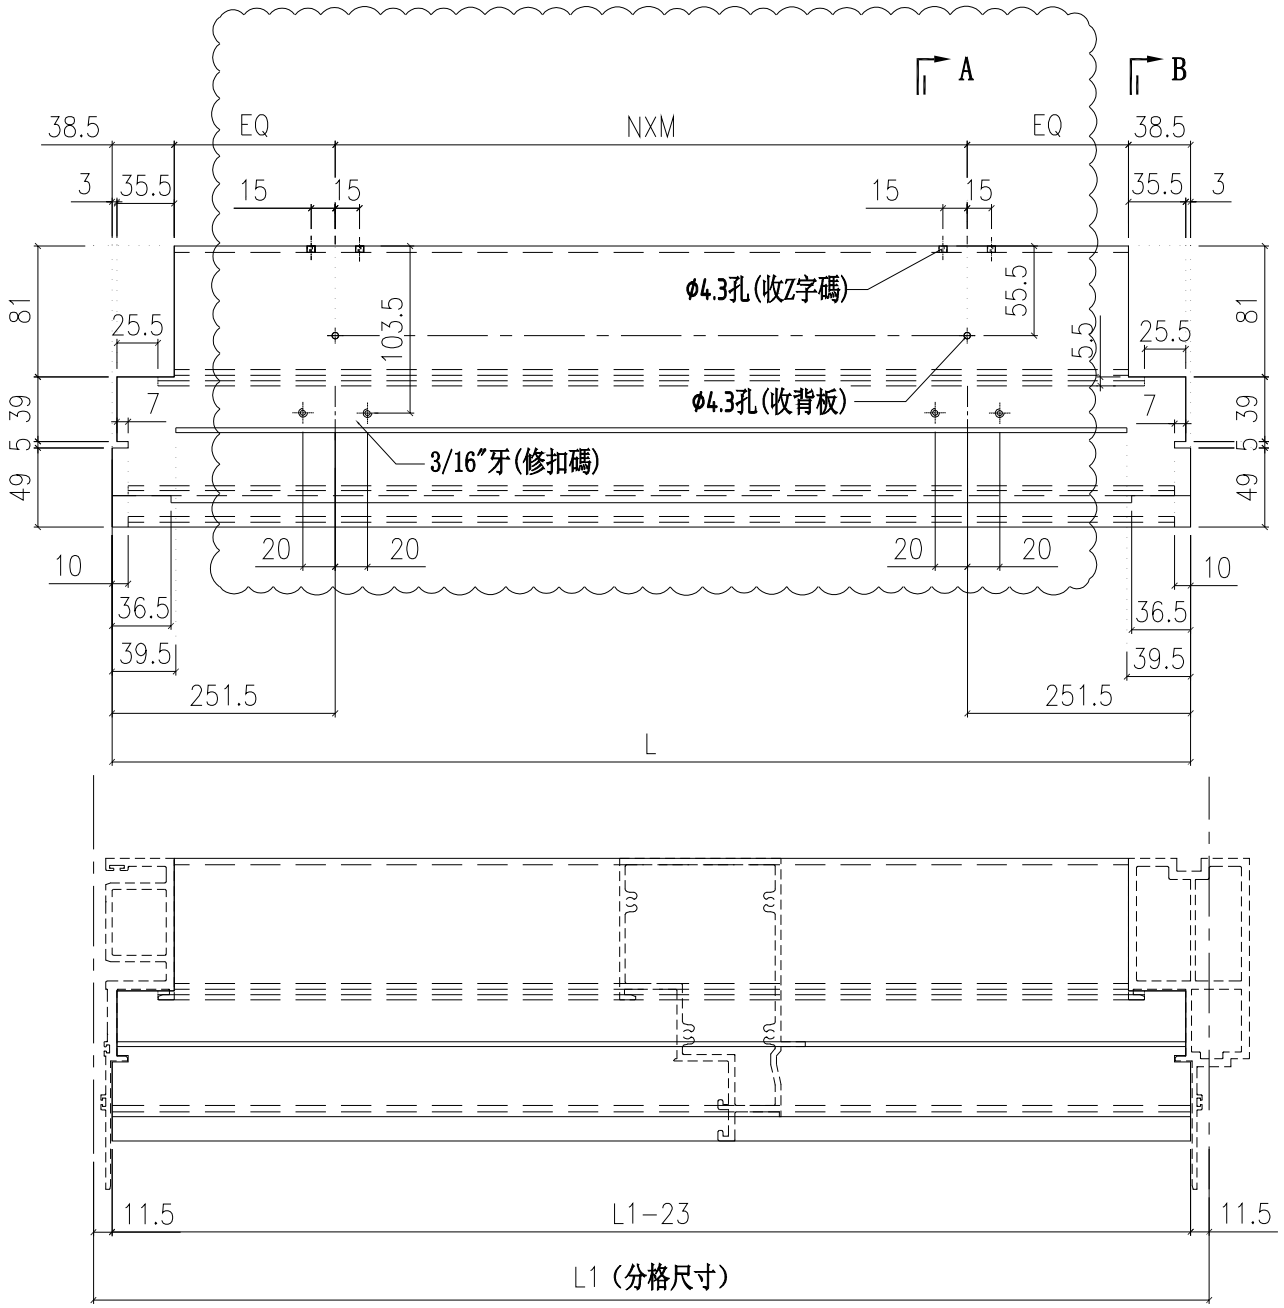

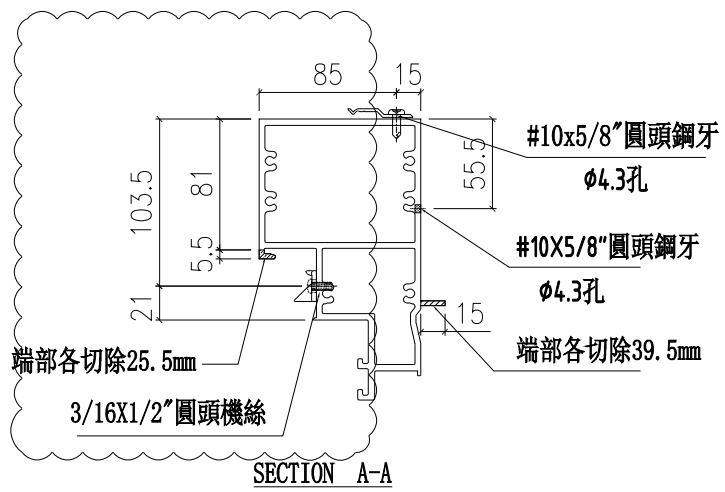

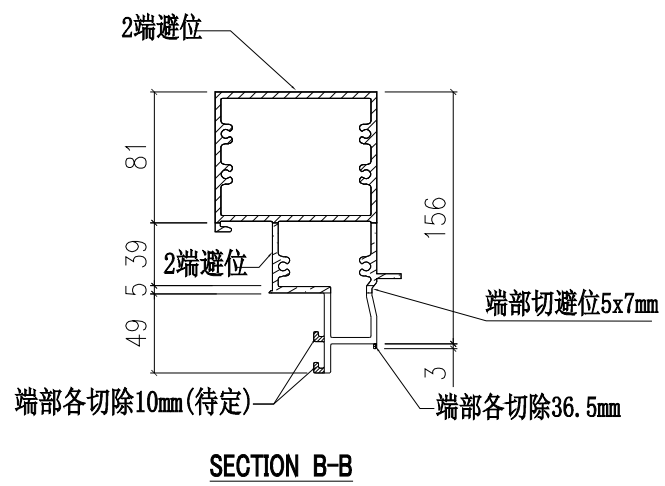

室外

A B

修改	日期	圖號
A	2022.05.14	X85984-03-50
2022.04.06	2022.04.16	


制圖	付吉寧
復核	謝永林
批準	胡哥


名稱	上梗下生中橫
材料	X85984
顏色	JMQ213457(三塗)


美特鋁質 有限公司
MIDI Aluminium Fabricator Ltd.

工程號	J853	地盤	延坪道住宅


圖號	層數	數量	總數	L	L1	N	X	M	EQ	使用位置	樓層
X85984-03L-06	13	1	13	577.0	600	1	X	300	100.0	CW-PLBG06	6F-15F,17F-21F
	2	1	2	577.0	600	1	X	300	100.0	CW-PLBG06a	5F,25F
	1	1	1	577.0	600	1	X	300	100.0	CW-PLBG06b	23F
	14	1	14	577.0	600	1	X	300	100.0	CW-PLMG06	6F-15F,17F-22F
	3	1	3	577.0	600	1	X	300	100.0	CW-PLMG06a	5F,16F,25F
	1	1	1	577.0	600	1	X	300	100.0	CW-PLMG06b	23F
			34								

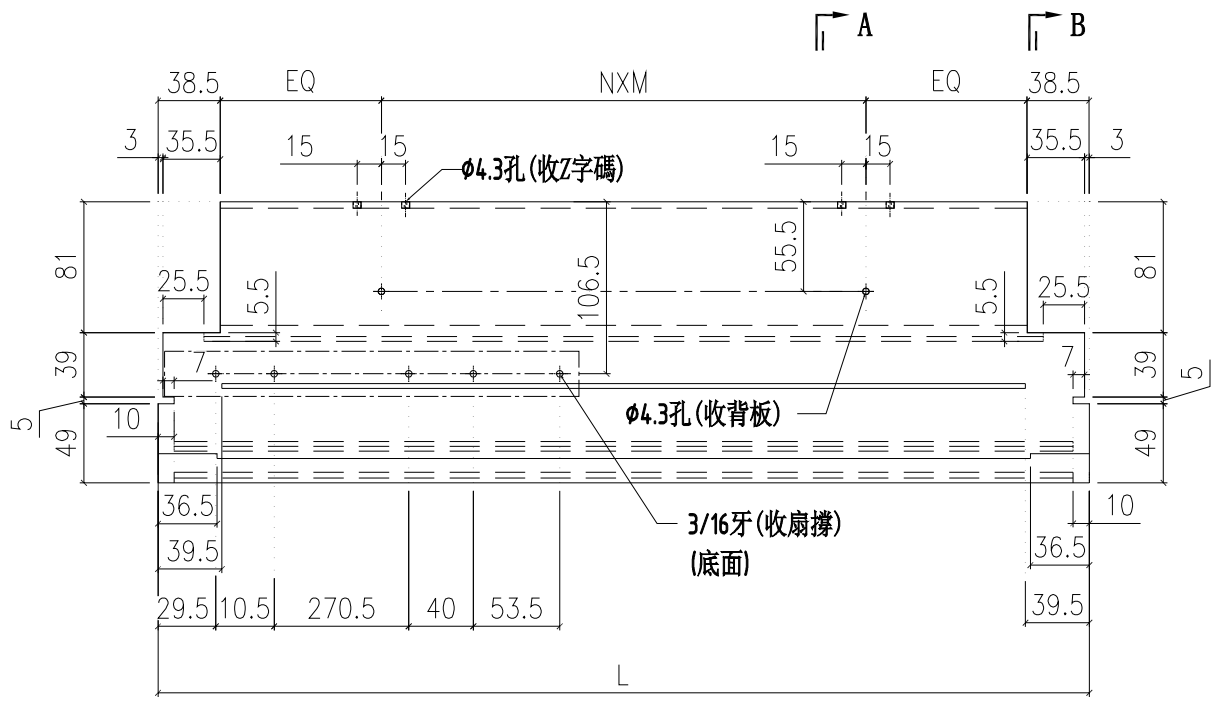

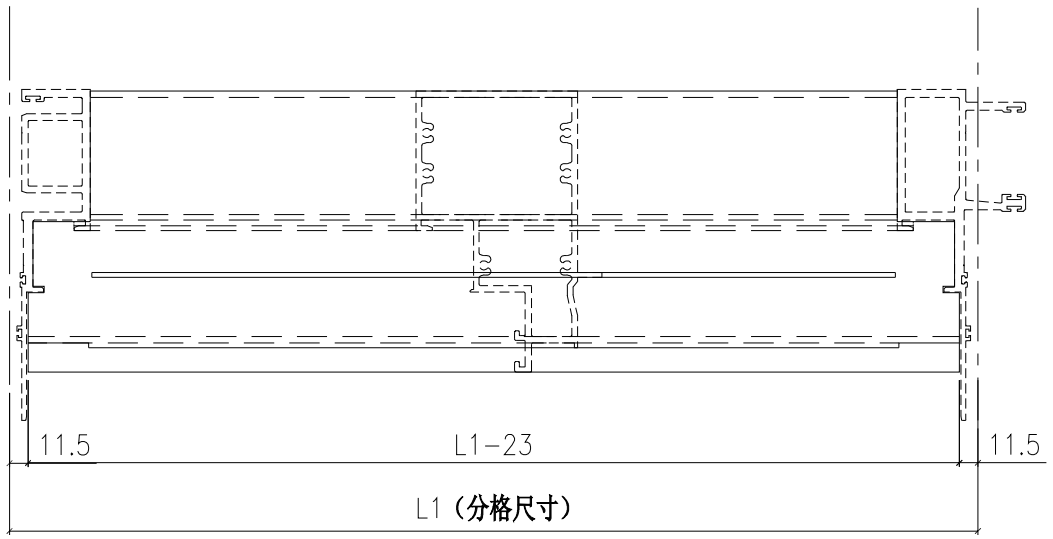

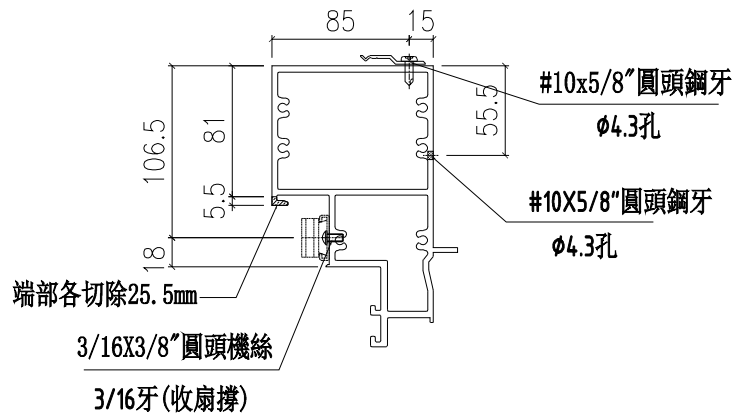

SECTION A-A

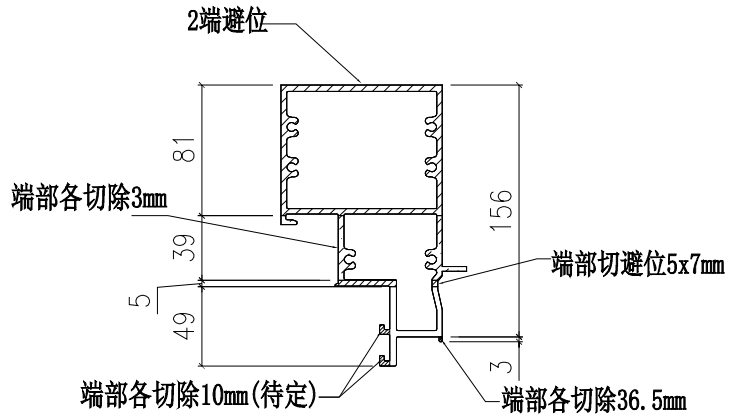

SECTION B-B

室外

A B

工程號	J853	地盤	延坪道住宅


美特鋁質 有限公司
MIDI Aluminium Fabricator Ltd.


修改	日期	圖號
		X85984-03L-06
2022.04.06	2022.04.16	


制圖	付吉寧
復核	謝永林
批準	胡哥


名稱	上梗下生中橫
材料	X85984
顏色	JMQ213457(三塗)


圖號	數量	L	L1	N	X	M	EQ	使用位置	樓層
X85984-03L-06dL	1	577.0	600	1	X	300	100.0	CW-PLBG06c	16F
	1	577.0	600	1	X	300	100.0	CW-PLBG06d	22F

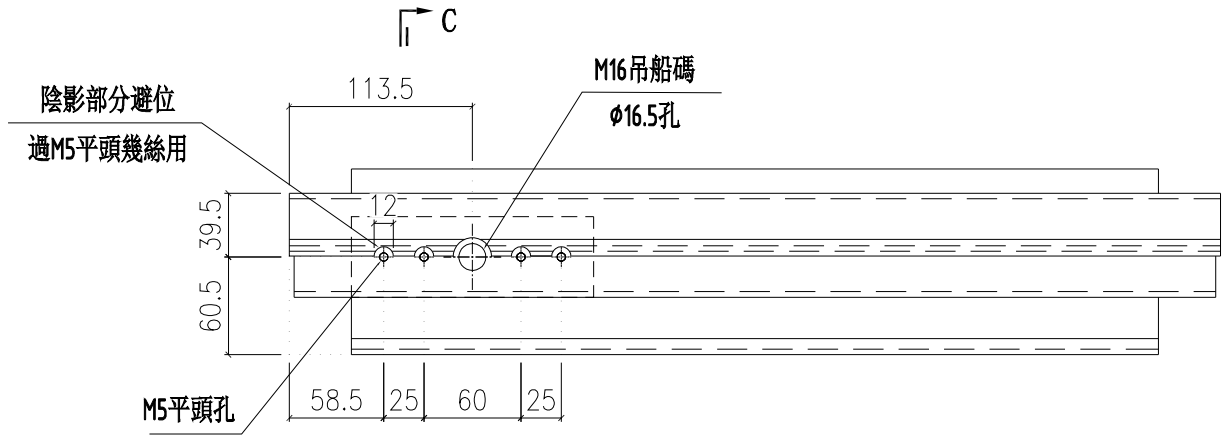

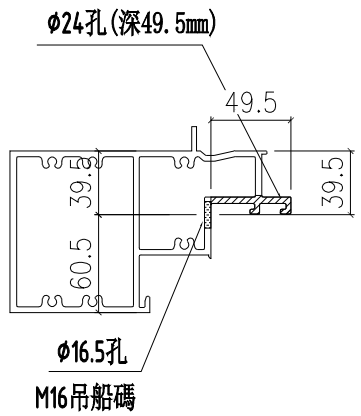


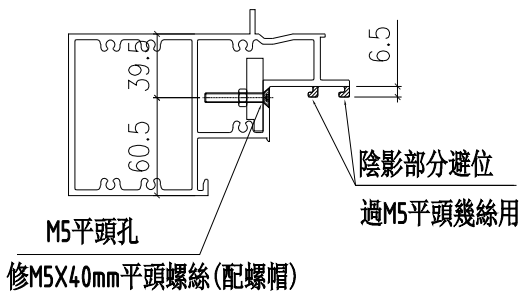

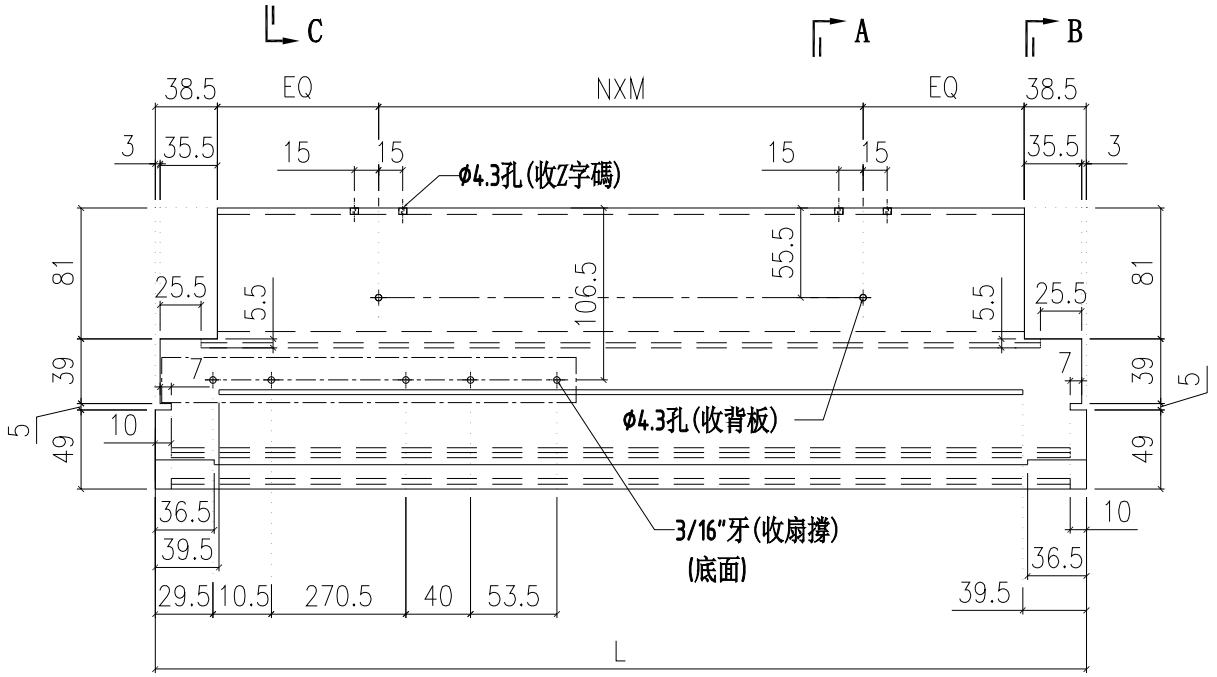


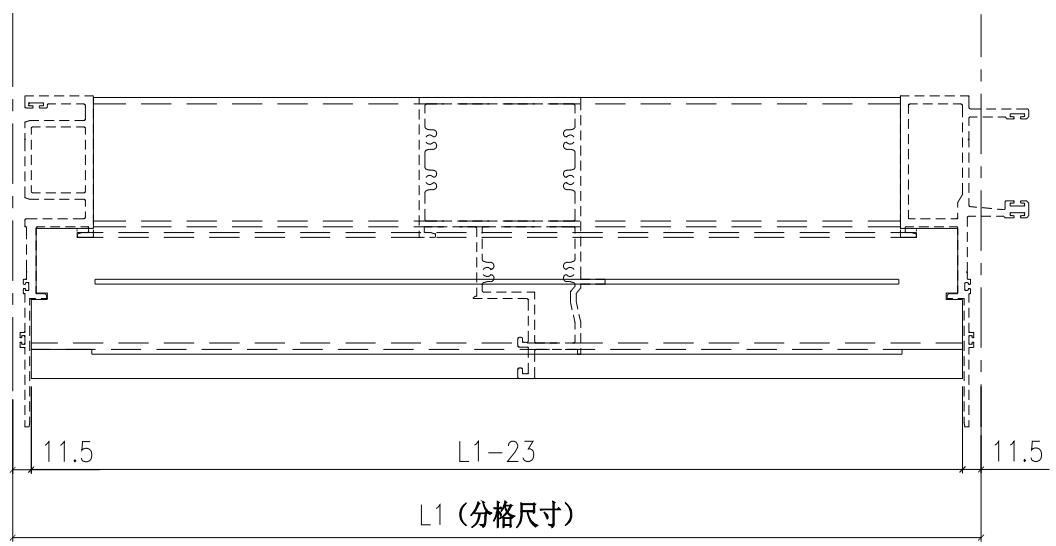

室外

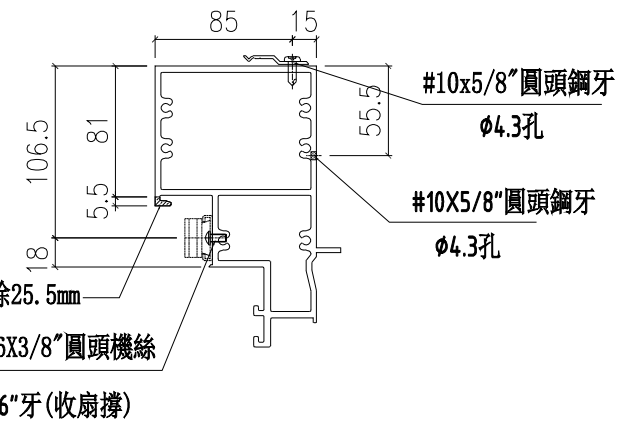

SECTION A-A

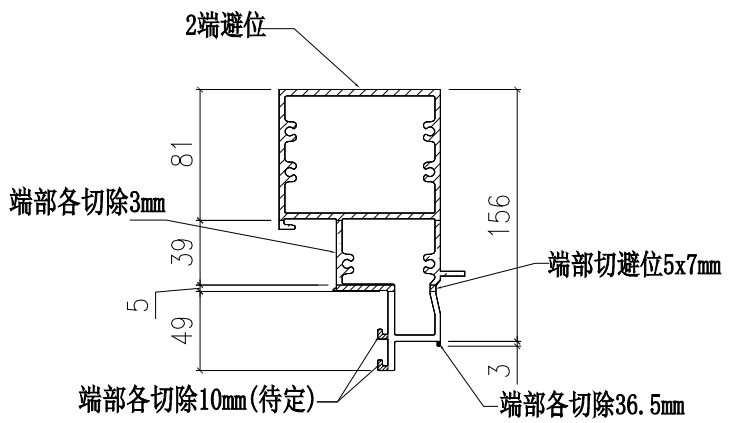

SECTION B-B


美特鋁質 有限公司
MIDI Aluminium Fabricator Ltd.


工程號	J853	地盤	延坪道住宅

修改	日期	圖號	X85984-03L-06dL
	2022.04.06		
	2022.04.14		


名稱	上梗下生中橫	制圖	付吉寧
材料	X85984	復核	謝永林
顏色	JMQ213457(三塗)	批準	胡哥

圖號	層數	數量	總數	L	L1	N	X	M	EQ	使用位置	樓層
X85984-03R-06	10	1	10	577.0	600	1	X	300	100.0	CW-PRMB06	10F-15F,17F-22F
	2	1	2	577.0	600	1	X	300	100.0	CW-PRMB06a	16F,25F
	1	1	1	577.0	600	1	X	300	100.0	CW-PRMB06b	23F
總計:			13								

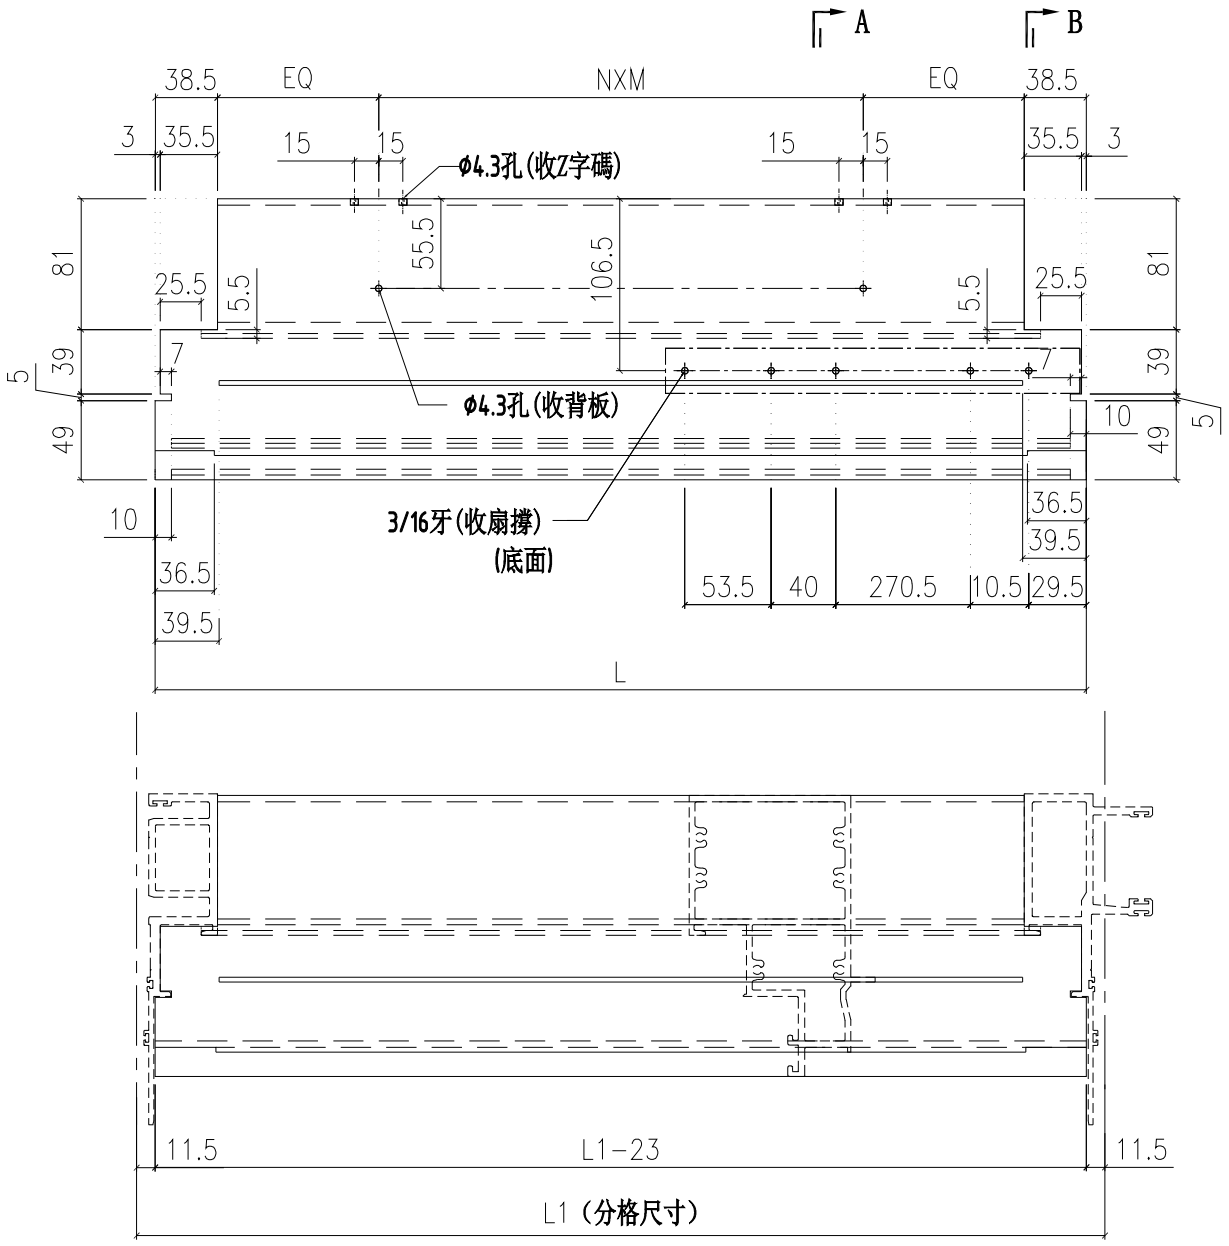

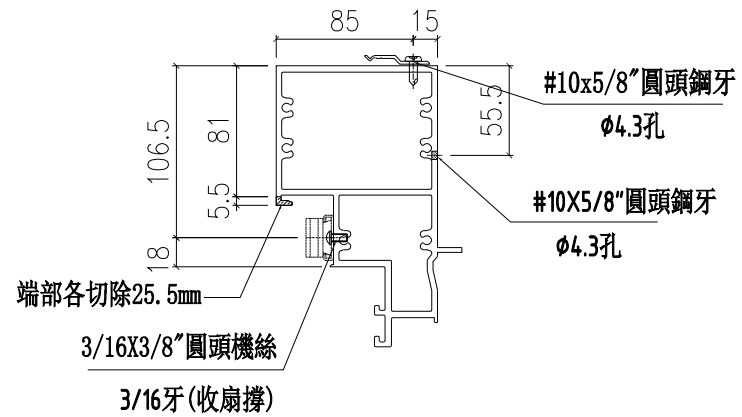

SECTION A-A

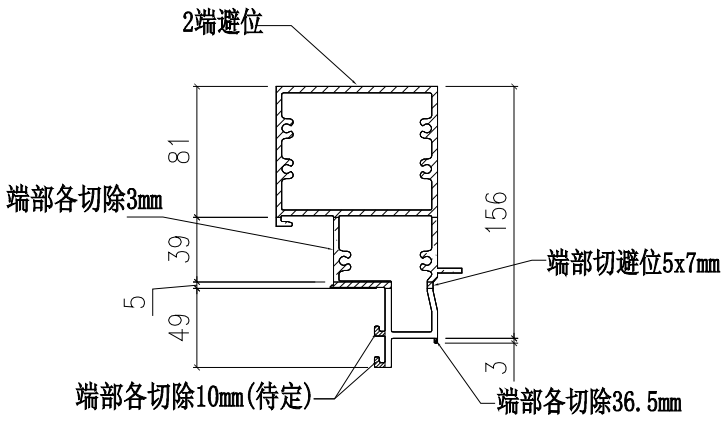

SECTION B-B

室外

A B

美特鋁質 有限公司
MIDI Aluminium Fabricator Ltd.

工程號	J853	地盤	延坪道住宅


修改	日期	圖號	X85984-03R-06
	2022.04.06		
	2022.04.16		


制圖	付吉寧
復核	謝永林
批準	胡哥

名稱	上梗下生中橫
材料	X85984
顏色	JMQ213457(三塗)


數據表見: X85985-03-06(1)


雲線處修改夾巴孔尺寸

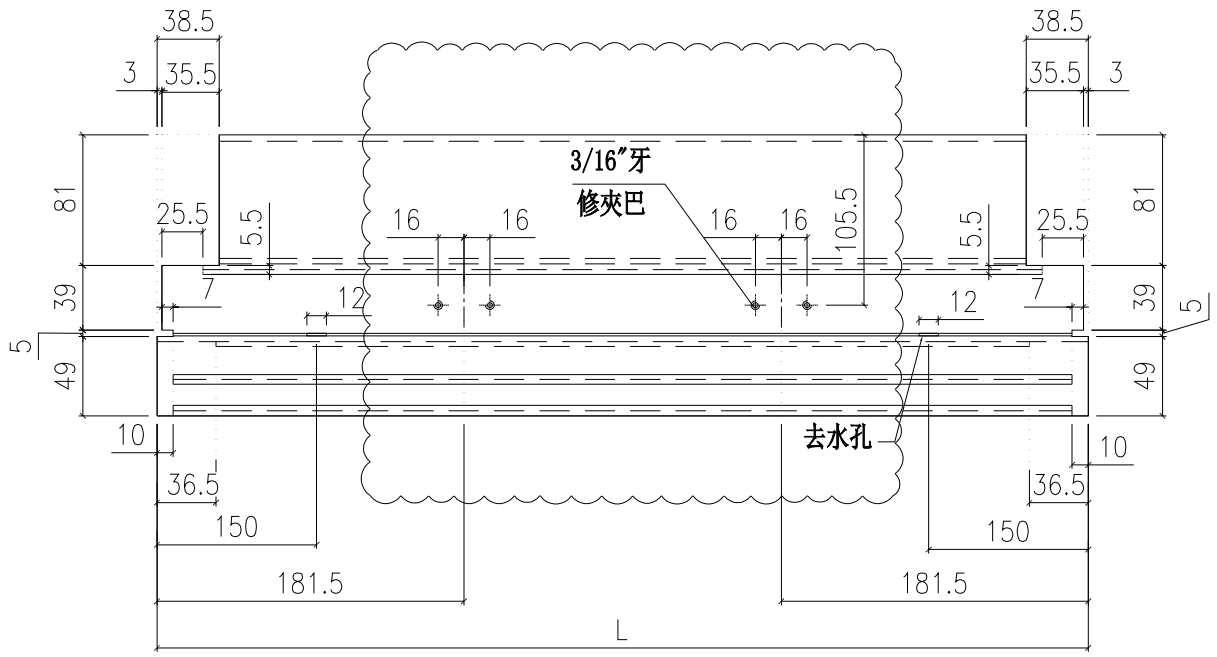

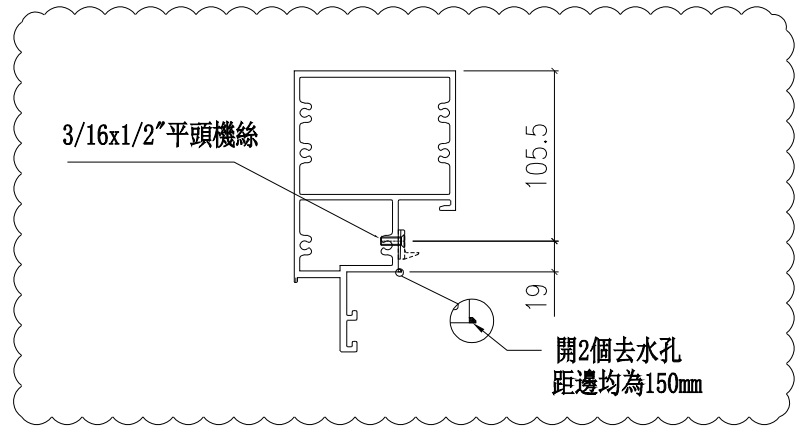

SECTION B-B

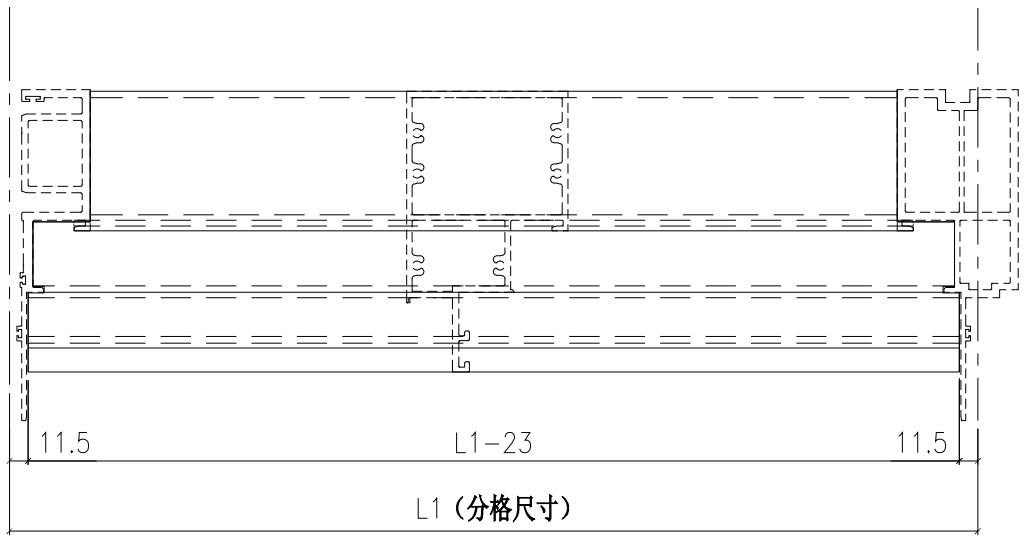

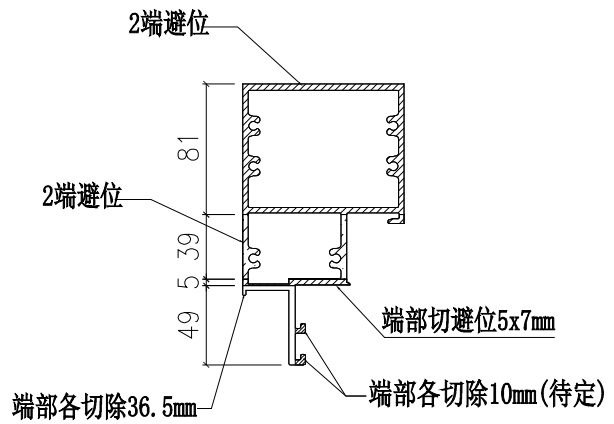

A-A

室外

美特鋁質 有限公司
MIDI Aluminium Fabricator Ltd.

工程號	J853	地盤	延坪道住宅

修改	日期	圖號
A	2022.05.14	X85985-03-06
2022.04.06	2022.04.16	

名稱	上生下梗中橫	制圖	付吉寧
材料	X85985	復核	謝永林
顏色	JMQ213457(三塗)	批準	胡哥

圖號	層數	數量	總數	L	L1	使用位置	樓層	備註
X85985-03-6	10	1	10	577.0	600	CW-PTMG06	10F-15F,17F-22F	
	2	1	2	577.0	600	CW-PTMG06a	16F,25F	
	1	1	1	577.0	600	CW-PTMG06b	23F	
	10	1	10	577.0	600	CW-PTMG06X	10F-15F,17F-22F	
	2	1	2	577.0	600	CW-PTMG06aX	16F,25F	
	1	1	1	577.0	600	CW-PTMG06bX	23F	
X85985-03-10	14	1	14	627.0	650	CW-PTMB10	6F-15F,17F-22F	
	3	1	3	627.0	650	CW-PTMB10a	5F,16F,25F	
	1	1	1	627.0	650	CW-PTMB10b	23F	
X85985-03-10	14	1	14	627.0	650	CW-PTBG10	6F-15F,17F-22F	
	3	1	3	627.0	650	CW-PTBG10a	5F,16F,25F	
	1	1	1	627.0	650	CW-PTBG10b	23F	
X85985-03-19	14	1	14	619.5	642.5	CW-PTBG19	6F-15F,17F-22F	
	3	1	3	619.5	642.5	CW-PTBG19a	5F,16F,25F	
	1	1	1	619.5	642.5	CW-PTBG19b	23F	
X85985-03-19	14	1	14	619.5	642.5	CW-PTMB19	6F-15F,17F-22F	
	3	1	3	619.5	642.5	CW-PTMB19a	5F,16F,25F	
	1	1	1	619.5	642.5	CW-PTMB19b	23F	
X85985-03-21	14	1	14	1027.0	1050	CW-PTMG21	6F-15F,17F-22F	
	3	1	3	1027.0	1050	CW-PTMG21a	5F,16F,25F	
	1	1	1	1027.0	1050	CW-PTMG21b	23F	
	14	1	14	1027.0	1050	CW-PTMG21X	6F-15F,17F-22F	
	3	1	3	1027.0	1050	CW-PTMG21aX	5F,16F,25F	
	1	1	1	1027.0	1050	CW-PTMG21bX	23F	
統計：			134					

美特鋁質 有限公司
MIDI Aluminium Fabricator Ltd.

工程號	J853	地盤	延坪道住宅


修改	日期	圖號
		X85985-03-06(1)
2022.04.06	2022.04.16	


制圖	付吉寧
復核	謝永林
批準	胡哥

名稱	上生下梗中橫
材料	X85985
顏色	JMQ213457(三塗)


圖號	層數	數量	總數	L	L1	使用位置	樓層	備註
X85985-03-50	10	1	10	1177.0	1200	CW-PTBB50	10F-15F,17F-22F	
	2	1	2	1177.0	1200	CW-PTBB50a	16F,25F	
	1	1	1	1177.0	1200	CW-PTBB50b	23F	
	10	1	10	1177.0	1200	CW-PTBB50X	10F-15F,17F-22F	
	2	1	2	1177.0	1200	CW-PTBB50aX	16F,25F	
	1	1	1	1177.0	1200	CW-PTBB50bX	23F	
統計：			26					

雲線處修改夾巴孔尺寸

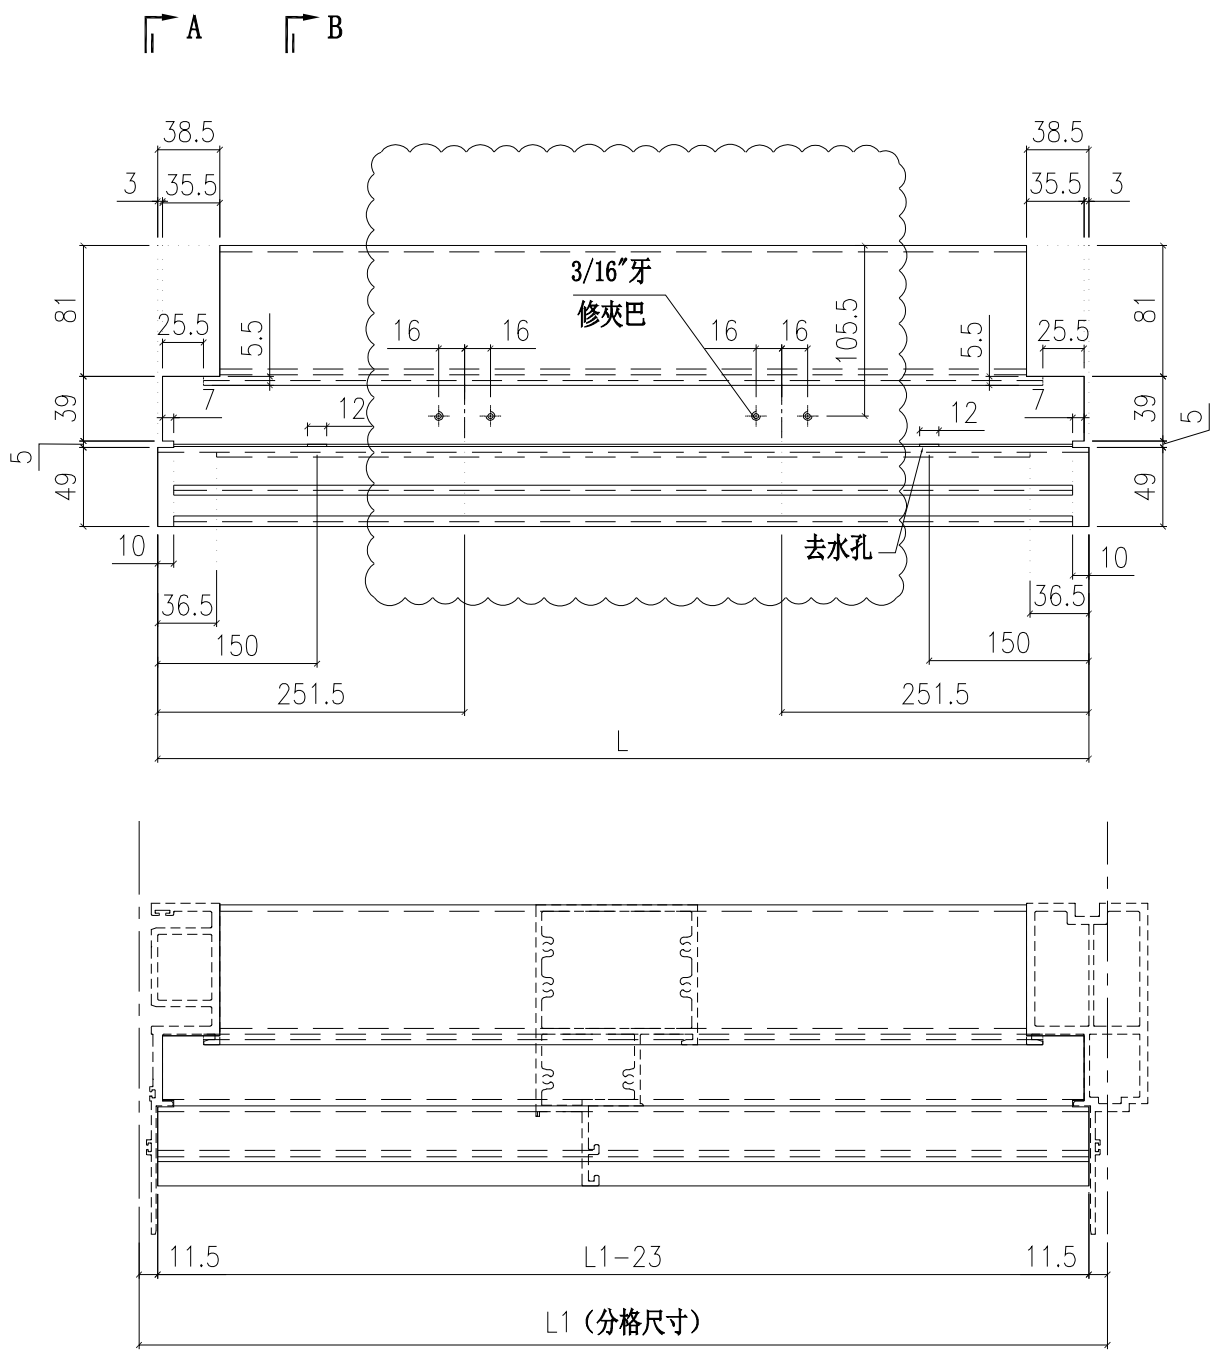

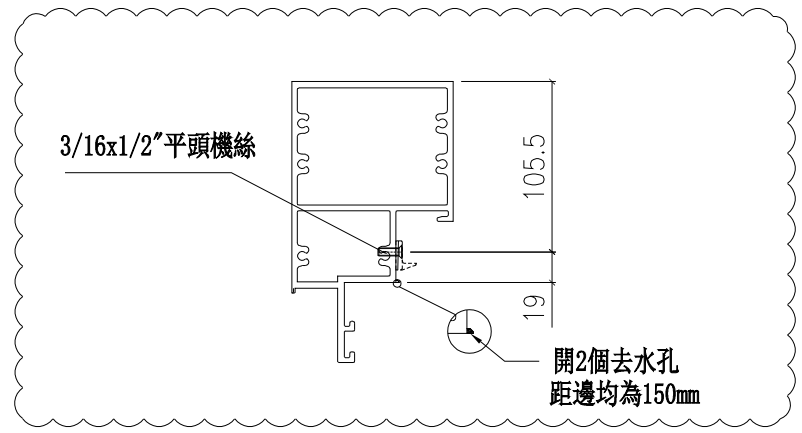

SECTION B-B

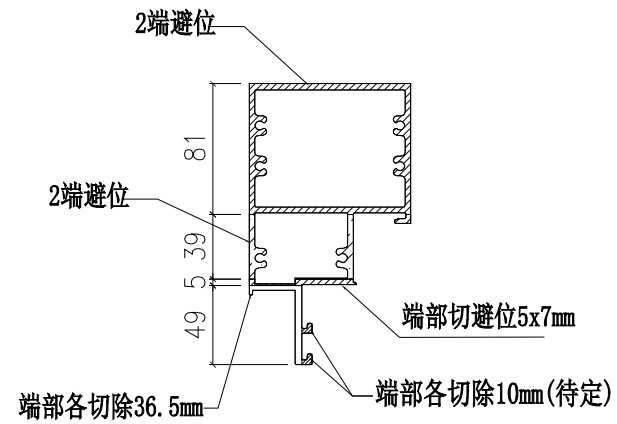

A-A

室外

修改	日期	圖號
A	2022.05.14	X85985-03-50


制圖	付吉寧	2022.04.06
復核	謝永林	2022.04.16
批準	胡哥	


名稱	上生下梗中橫
材料	X85985
顏色	JMQ213457(三塗)


工程號	J853	地盤	延坪道住宅

美特鋁質 有限公司
MIDI Aluminium Fabricator Ltd.


圖號	層數	數量	總數	L	L1	使用位置	樓層
X85985-03L-06	14	1	14	577.0	600	CW-PLBG06	6F-15F,17F-22F
	3	1	3	577.0	600	CW-PLBG06a	5F,16F,25F
	1	1	1	577.0	600	CW-PLBG06b	23F
	14	1	14	577.0	600	CW-PLMG06	6F-15F,17F-22F
	3	1	3	577.0	600	CW-PLMG06a	5F,16F,25F
	1	1	1	577.0	600	CW-PLMG06b	23F
			36				

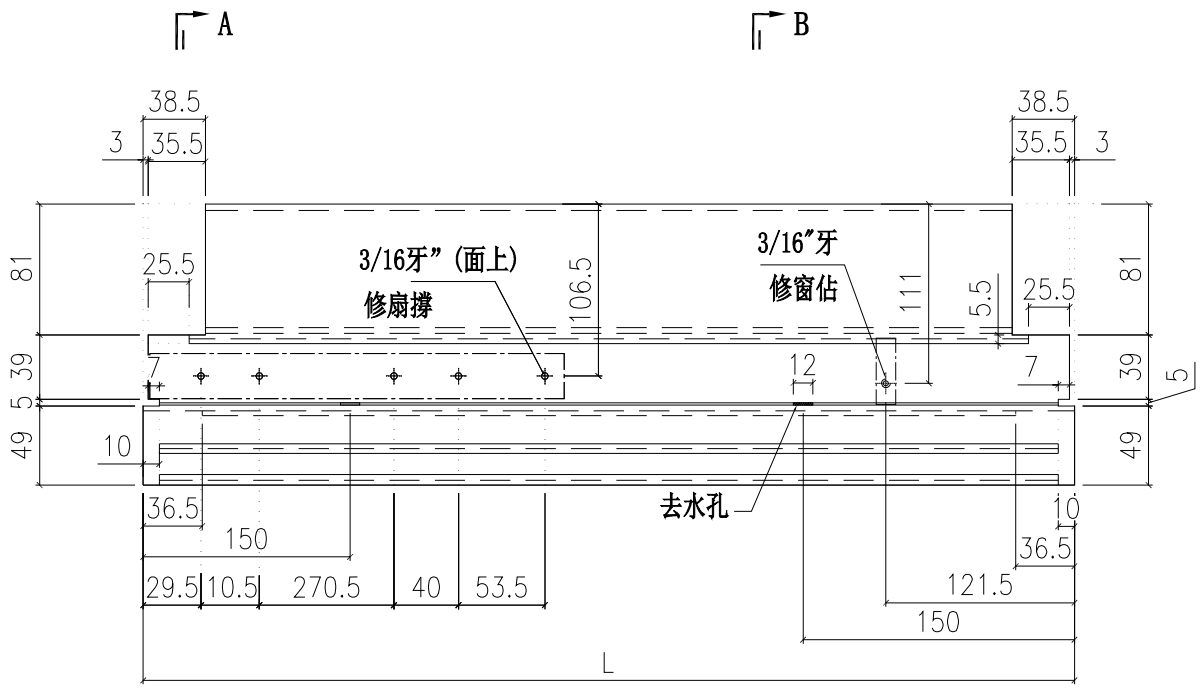

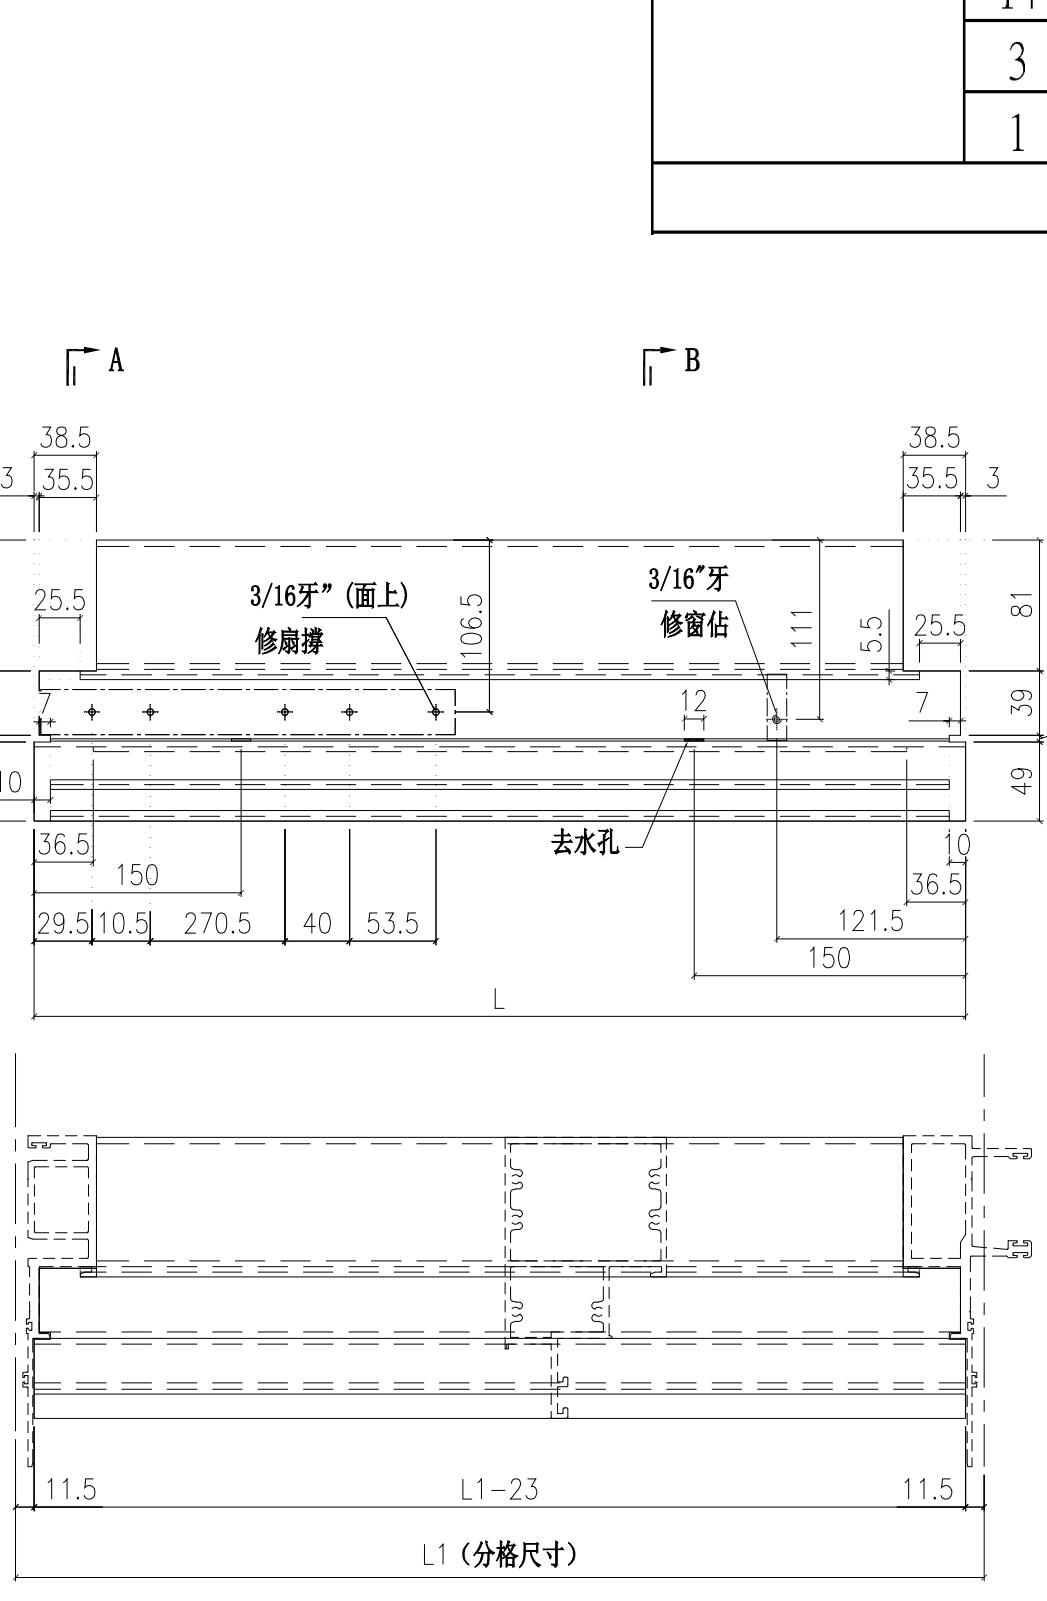

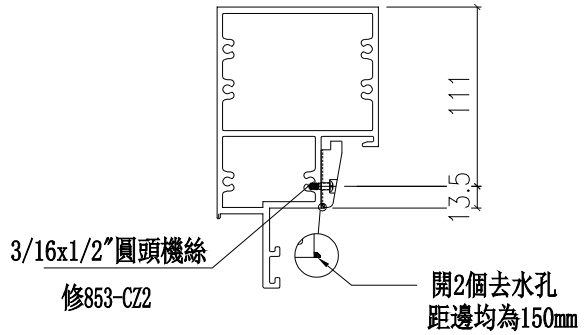

B-B

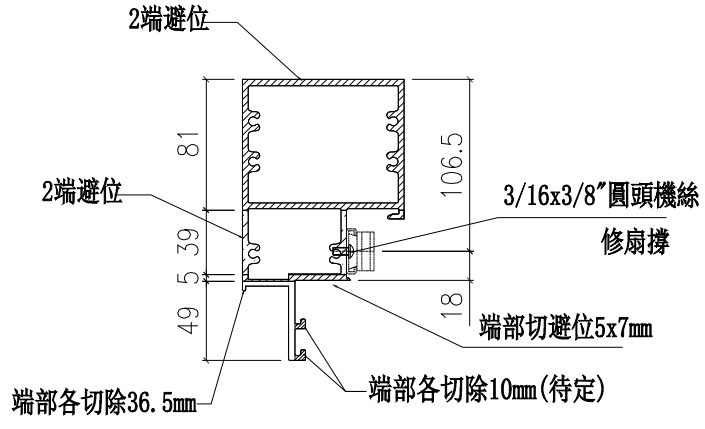

A-A

室外

修改	日期	圖號
		X85985-03L-06
2022.04.06	2022.04.16	


制圖	付吉寧
復核	謝永林
批準	胡哥


名稱	上生下梗中橫
材料	X85985
顏色	JMQ213457(三塗)

工程號	J853	地盤	延坪道住宅


美特鋁質 有限公司
MIDI Aluminium Fabricator Ltd.

圖號	層數	數量	總數	L	L1	使用位置	樓層
X85985-03R-06	10	1	10	577.0	600	CW-PRMB06	10F-15F,17F-22F
	2	1	2	577.0	600	CW-PRMB06a	16F,25F
	1	1	1	577.0	600	CW-PRMB06b	23F
			13				

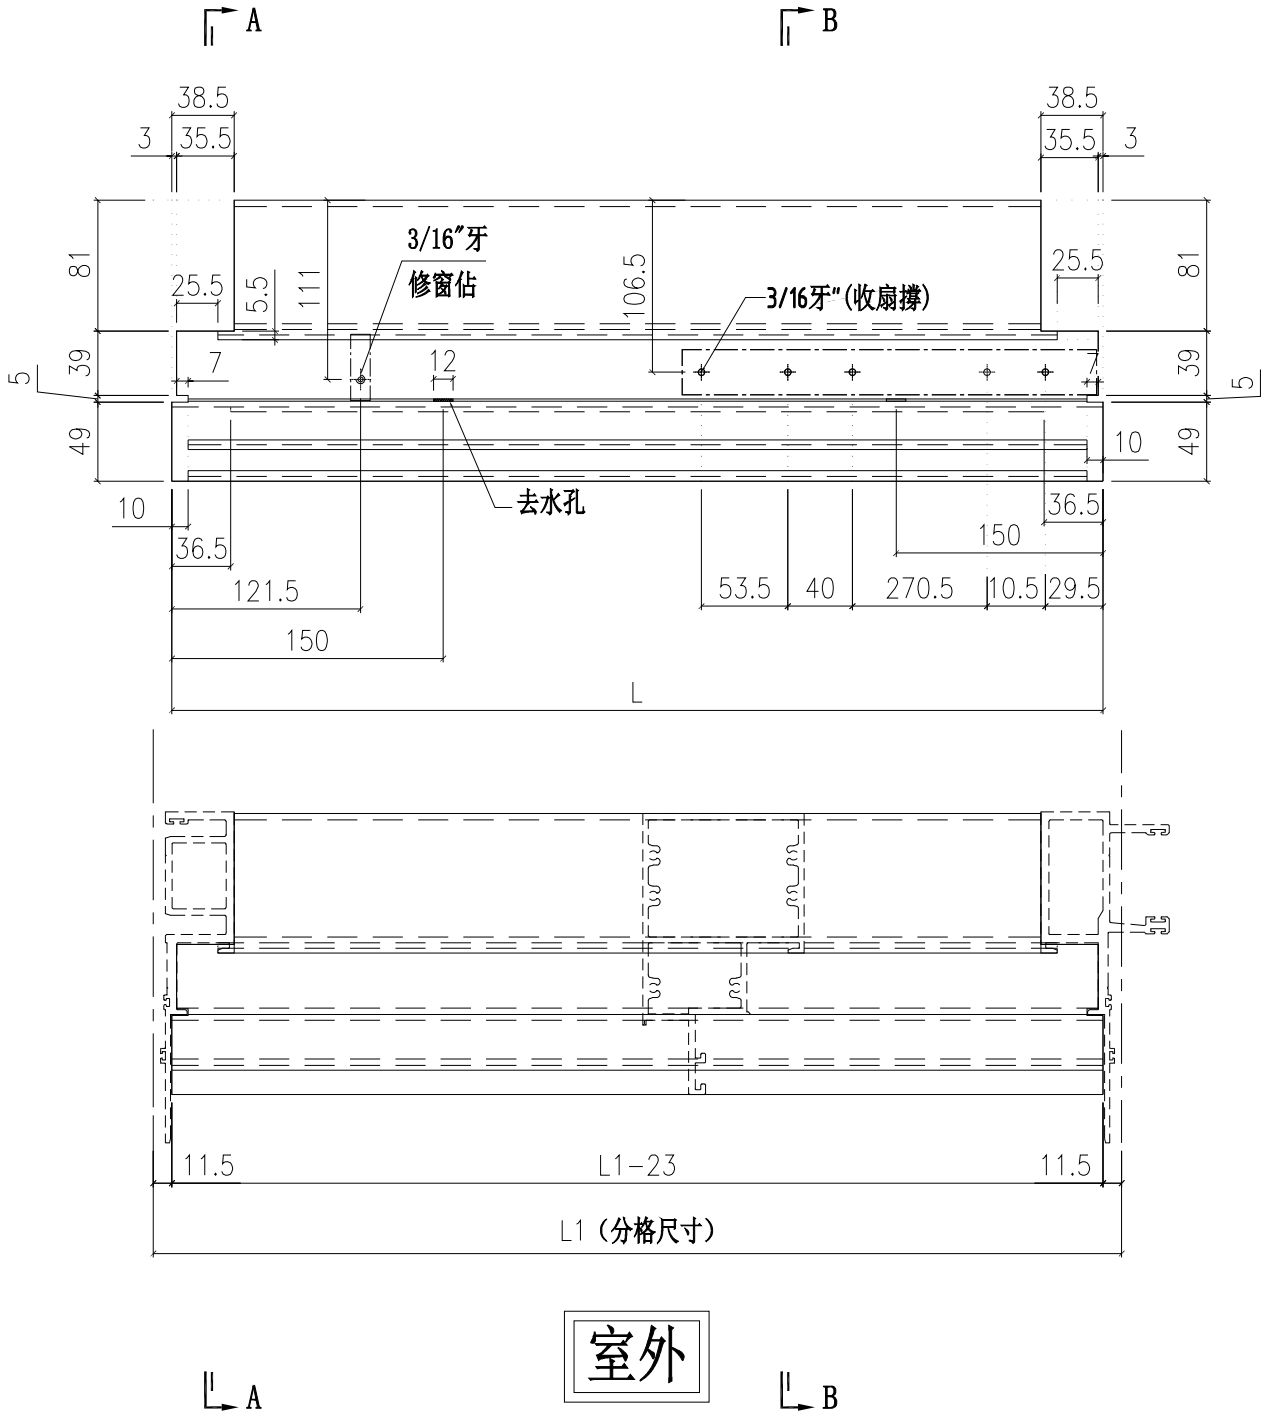

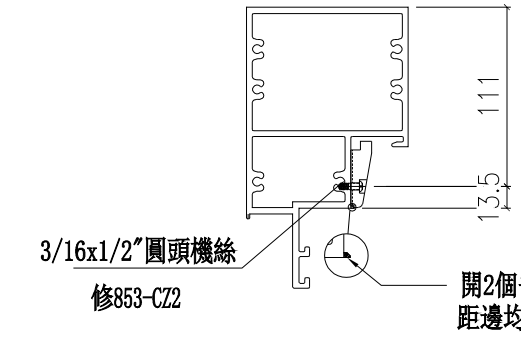

B-B

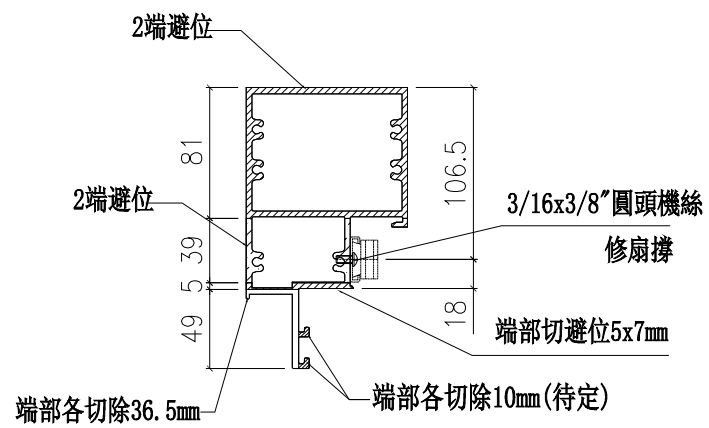

A-A


修改	日期	圖號
		X85985-03R-06
2022.04.06	2022.04.16	


制圖	付吉寧
復核	謝永林
批準	胡哥

名稱	上生下梗中橫
材料	X85985
顏色	JMQ213457(三塗)


美特鋁質 有限公司
MIDI Aluminium Fabricator Ltd.

工程號	J853	地盤	延坪道住宅

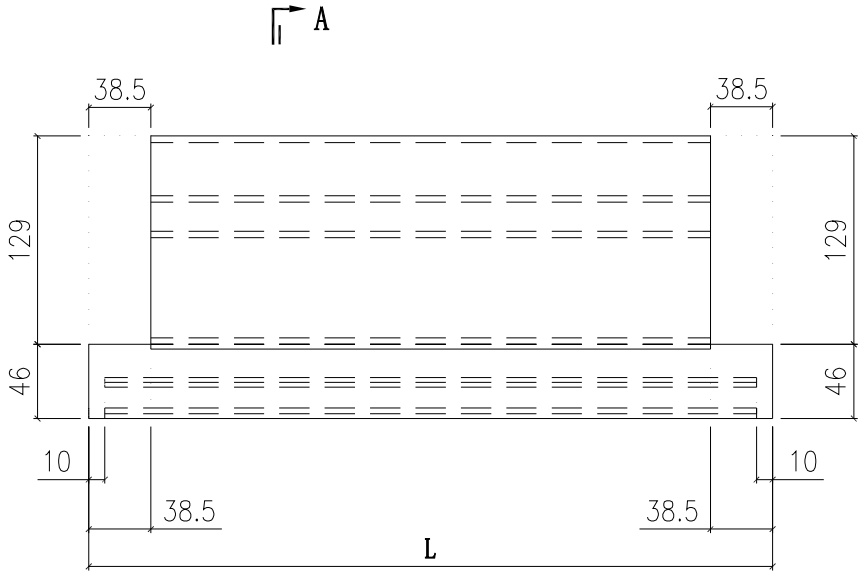

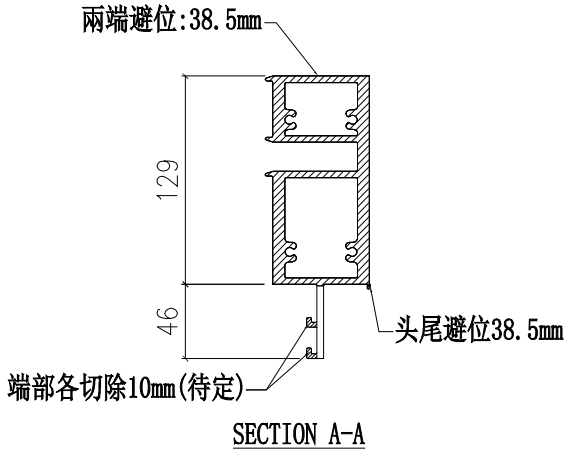

SECTION A-A

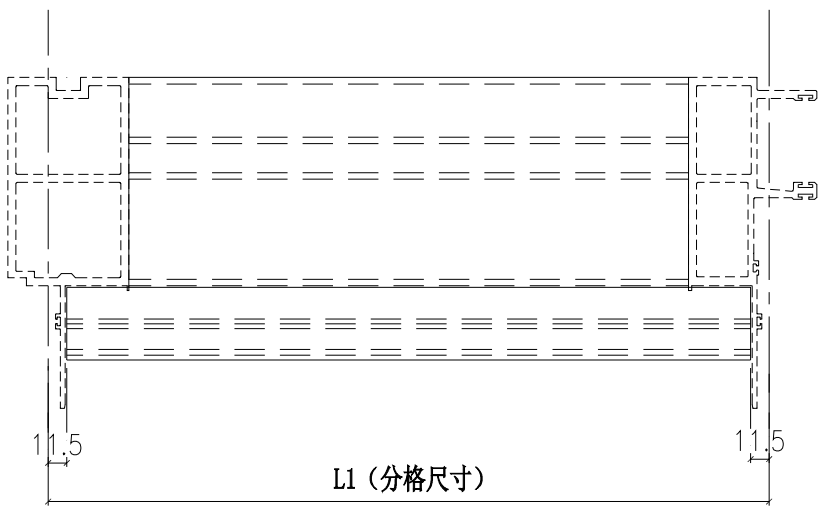

室外

圖號	數量	L	L1	使用位置	樓層
X85981-01-601	14	1102.0	1125.0	CW-601	6F-15F,17F-22F
	3	1102.0	1125.0	CW-601a	5F,16F,25F
	1	1102.0	1125.0	CW-601b	23F
X85981-01-602	14	1052.0	1075.0	CW-602	6F-15F，17F-22F
	3	1052.0	1075.0	CW-602a	5F，16F，25F
	1	1052.0	1075.0	CW-602b	23F
X85981-01-603	14	1404.5	1427.5	CW-603	6F-15F,17F-22F
	3	1404.5	1427.5	CW-603a	5F,16F,25F
	1	1404.5	1427.5	CW-603b	23F
X85981-01-604	14	1404.5	1427.5	CW-604	6F-15F，17F-22F
	3	1404.5	1427.5	CW-604a	5F，16F，25F
	1	1404.5	1427.5	CW-604b	23F
X85981-01-605	14	1189.5	1212.5	CW-605	6F-15F,17F-22F
	3	1189.5	1212.5	CW-605	5F,16F,25F
	1	1189.5	1212.5	CW-605	23F
X85981-01-606	14	1114.5	1137.5	CW-606	6F-15F,17F-22F
	3	1114.5	1137.5	CW-606a	5F,16F,25F
	1	1114.5	1137.5	CW-606b	23F
X85981-01-613	10	1164.5	1187.5	CW-613	10F-15F，17F-22F
	2	1164.5	1187.5	CW-613a	16F，25F
	1	1164.5	1187.5	CW-613b	23F
X85981-01-614	10	1189.5	1212.5	CW-529	10F-15F,17F-22F
	2	1189.5	1212.5	CW-529a	16F,25F
	1	1189.5	1212.5	CW-529b	23F
X85981-01-615	10	702.0	725.0	CW-615	10F-15F，17F-22F
	2	702.0	725.0	CW-615a	16F，25F
	1	702.0	725.0	CW-615b	23F
總計：	147				


美特鋁質 有限公司
MIDI Aluminium Fabricator Ltd.


工程號	J853
地盤	延坪道住宅


修改	日期	圖號
		X85981-01-601
2022.04.06	2022.04.16	

制圖	付吉寧
復核	謝永林
批準	胡哥

名稱	底橫料
材料	X85981
顏色	JMQ213457(三塗)

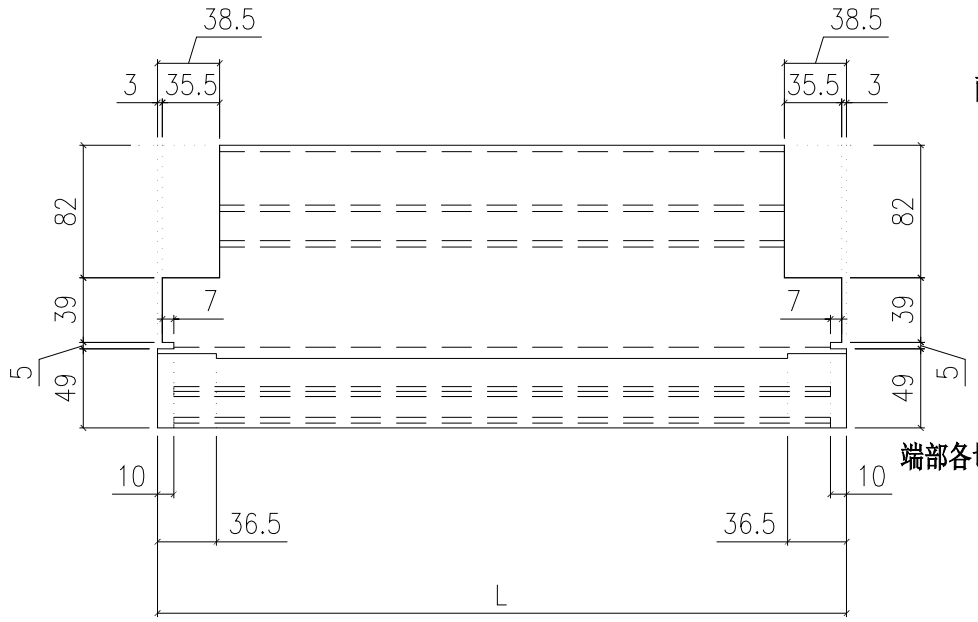

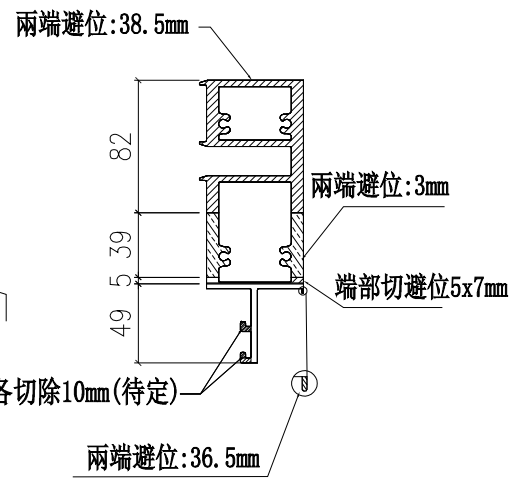

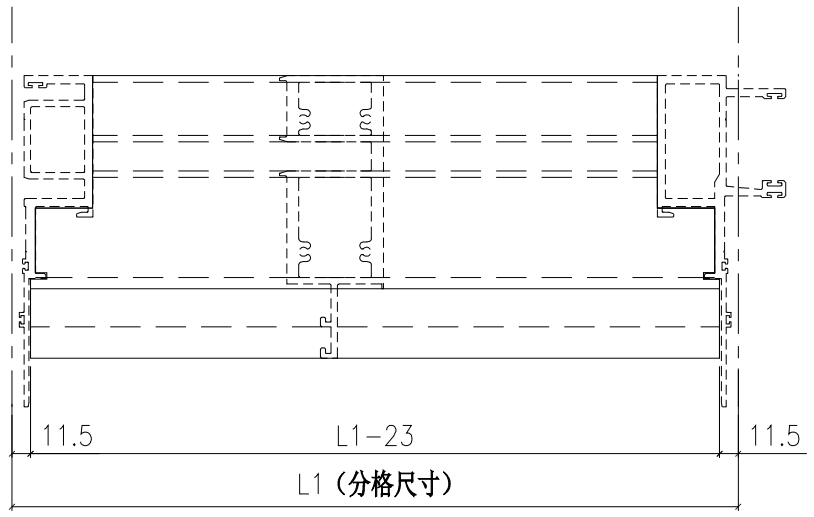

室外

圖號	層數	數量	總數	L	L1	使用位置	樓層
X85981-03-06	14	1	14	577.0	600	CW-PLBG06	6F-15F,17F-22F
	3	1	3	577.0	600	CW-PLBG06a	5F,16F,25F
	1	1	1	577.0	600	CW-PLBG06b	23F
	14	1	14	577.0	600	CW-PLMG06	6F-15F,17F-22F
	3	1	3	577.0	600	CW-PLMG06a	5F,16F,25F
	1	1	1	577.0	600	CW-PLMG06b	23F
	10	1	10	577.0	600	CW-PRMB06	10F-15F,17F-22F
	2	1	2	577.0	600	CW-PRMB06a	16F,25F
	1	1	1	577.0	600	CW-PRMB06b	23F
	10	1	10	577.0	600	CW-PTMG06	10F-15F,17F-22F
	2	1	2	577.0	600	CW-PTMG06a	16F,25F
	1	1	1	577.0	600	CW-PTMG06b	23F
	10	1	10	577.0	600	CW-PTMG06X	10F-15F,17F-22F
	2	1	2	577.0	600	CW-PTMG06aX	16F,25F
	1	1	1	577.0	600	CW-PTMG06bX	23F
X85981-03-10	14	1	14	627.0	650	CW-PTMB10	6F-15F,17F-22F
	3	1	3	627.0	650	CW-PTMB10	5F,16F,25F
	1	1	1	627.0	650	CW-PTMB10b	23F
	14	1	14	627.0	650	CW-PTBG10	6F-15F,17F-22F
	3	1	3	627.0	650	CW-PTBG10a	5F,16F,25F
	1	1	1	627.0	650	CW-PTBG10b	23F
X85981-03-19	14	1	14	619.5	642.5	CW-PTBG19	6F-15F,17F-22F
	3	1	3	619.5	642.5	CW-PTBG19a	5F,16F,25F
	1	1	1	619.5	642.5	CW-PTBG19b	23F
	14	1	14	619.5	642.5	CW-PTMB19	6F-15F,17F-22F
	3	1	3	619.5	642.5	CW-PTMB19a	5F,16F,25F
	1	1	1	619.5	642.5	CW-PTMB19b	23F
X85981-03-21	14	1	14	1027.0	1050	CW-PTMG21	6F-15F,17F-22F
	3	1	3	1027.0	1050	CW-PTMG21a	5F,16F,25F
	1	1	1	1027.0	1050	CW-PTMG21b	23F
	14	1	14	1027.0	1050	CW-PTMG21X	6F-15F,17F-22F
	3	1	3	1027.0	1050	CW-PTMG21aX	5F,16F,25F
	1	1	1	1027.0	1050	CW-PTMG21bX	23F
X85981-03-50	10	1	10	1177.0	1200	CW-PTBB50	10F-15F,17F-22F
	2	1	2	1177.0	1200	CW-PTBB50a	16F,25F
	1	1	1	1177.0	1200	CW-PTBB50b	23F
	10	1	10	1177.0	1200	CW-PTBB50X	10F-15F,17F-22F
	2	1	2	1177.0	1200	CW-PTBB50aX	16F,25F
	1	1	1	1177.0	1200	CW-PTBB50bX	23F
			合計:	209			


修改	日期	圖號
		X85981-03-06


美特鋁質 有限公司
MIDI Aluminium Fabricator Ltd.

工程號	J853	地盤	延坪道住宅


數據表見:UN-BM2(1)

室外

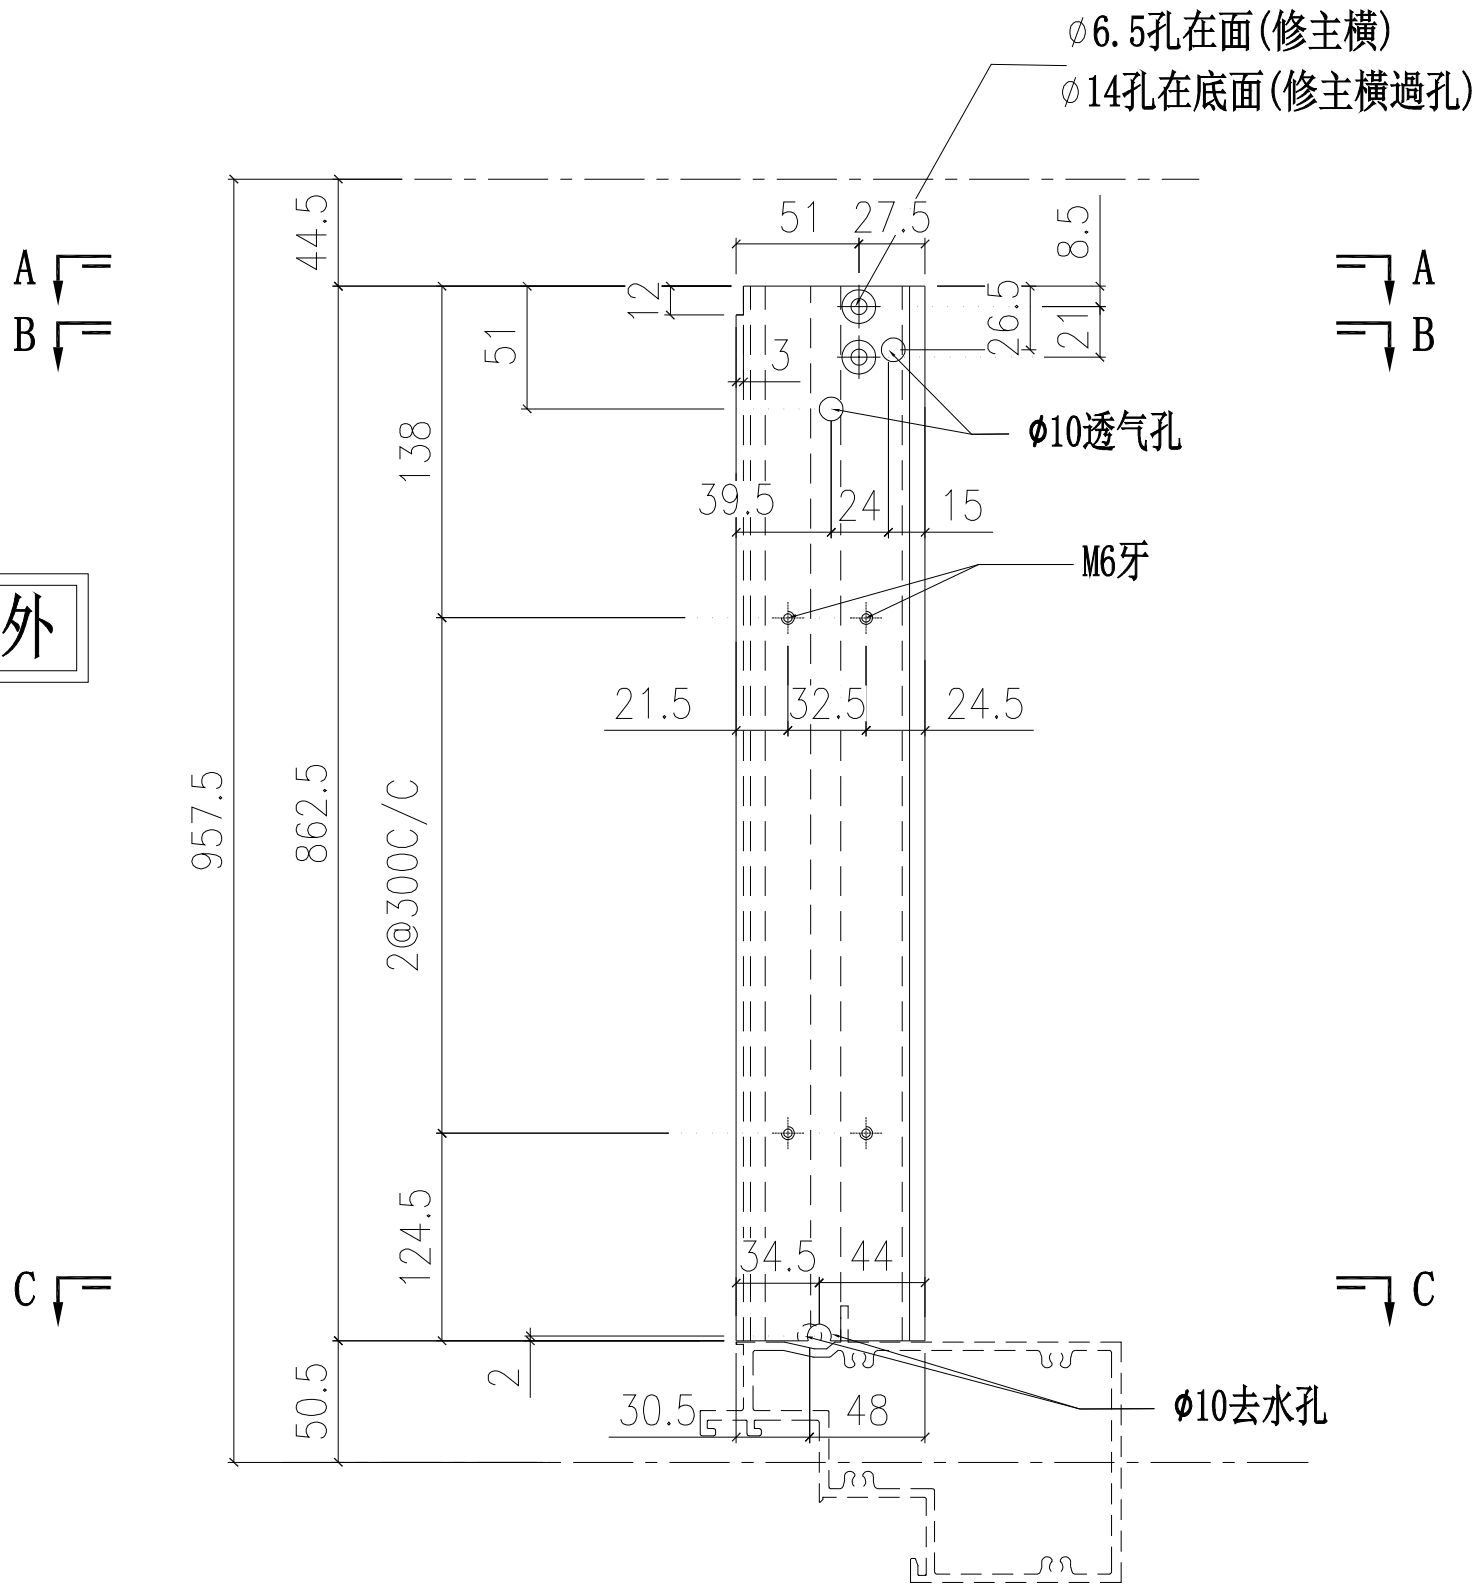


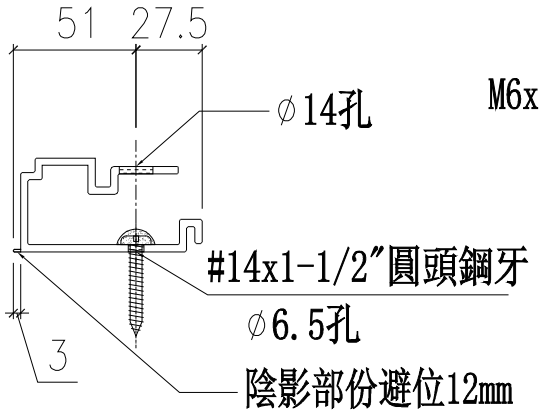

A-A

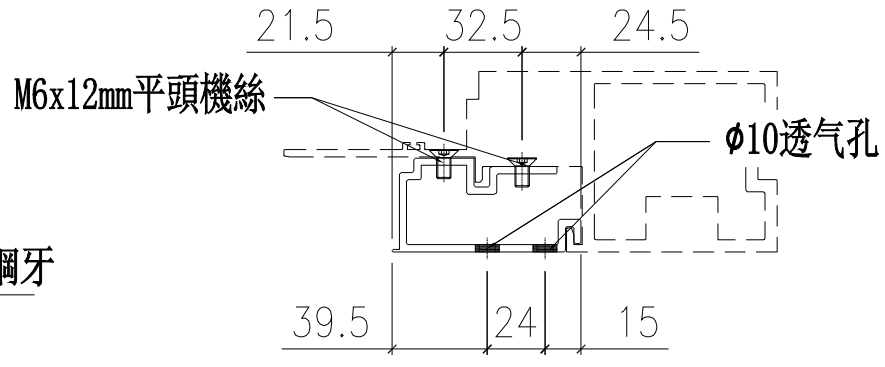

B-B

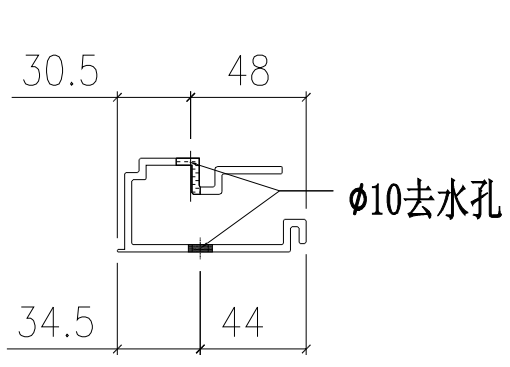

C-C

名稱	單玻骨	制圖	付吉寧	2022.04.06	修改			
材料	X85987	復核	謝永林	2022.04.16	日期			
顏色	JMQ213457(三塗)	批準	胡哥		圖號	UN-BM2		

美特鋁質 有限公司
MIDI Aluminium Fabricator Ltd.

工程號	J853	地盤	延坪道住宅

加工圖見:UN-BM2


層數	數量	總數	位置	樓層
14	1	14	CW-PLBG06	6F-15F,17F-22F
3	1	3	CW-PLBG06a	5F,16F,25F
1	1	1	CW-PLBG06b	23F
14	1	14	CW-PLMG06	6F-15F,17F-22F
3	1	3	CW-PLMG06a	5F,16F,25F
1	1	1	CW-PLMG06b	23F
10	1	10	CW-PTMG06	10F-15F,17F-22F
2	1	2	CW-PTMG06a	16F,25F
1	1	1	CW-PTMG06b	23F
10	1	10	CW-PTMG06X	10F-15F,17F-22F
2	1	2	CW-PTMG06aX	16F,25F
1	1	1	CW-PTMG06bX	23F
10	1	10	CW-PRMB06	10F-15F,17F-22F
2	1	2	CW-PRMB06a	16F,25F
1	1	1	CW-PRMB06b	23F
14	1	14	CW-PTMB10	6F-15F,17F-22F
3	1	3	CW-PTMB10	5F,16F,25F
1	1	1	CW-PTMB10b	23F
14	1	14	CW-PTBG10	6F-15F,17F-22F
3	1	3	CW-PTBG10a	5F,16F,25F
1	1	1	CW-PTBG10b	23F
14	1	14	CW-PTBG19	6F-15F,17F-22F
3	1	3	CW-PTBG19a	5F,16F,25F
1	1	1	CW-PTBG19b	23F
14	1	14	CW-PTMB19	6F-15F,17F-22F
3	1	3	CW-PTMB19a	5F,16F,25F
1	1	1	CW-PTMB19b	23F
14	1	14	CW-PTMG21	6F-15F,17F-22F
3	1	3	CW-PTMG21a	5F,16F,25F
1	1	1	CW-PTMG21b	23F
14	1	14	CW-PTMG21X	6F-15F,17F-22F
3	1	3	CW-PTMG21aX	5F,16F,25F
1	1	1	CW-PTMG21bX	23F
10	1	10	CW-PTBB50	10F-15F,17F-22F
2	1	2	CW-PTBB50a	16F,25F
1	1	1	CW-PTBB50b	23F
10	1	10	CW-PTBB50X	10F-15F,17F-22F
2	1	2	CW-PTBB50aX	16F,25F
1	1	1	CW-PTBB50bX	23F
合計:		209		


名稱	單玻骨	制圖	付吉寧	2022.04.06	修改			
材料	X85987	復核	謝永林	2022.04.16	日期			
顏色	JMQ213457(三塗)	批準	胡哥		圖號	UN-BM2(1)		

美特鋁質 有限公司
MIDI Aluminium Fabricator Ltd.


工程號	J853	地盤	延坪道住宅

數據表見:UN-BM2R(1)

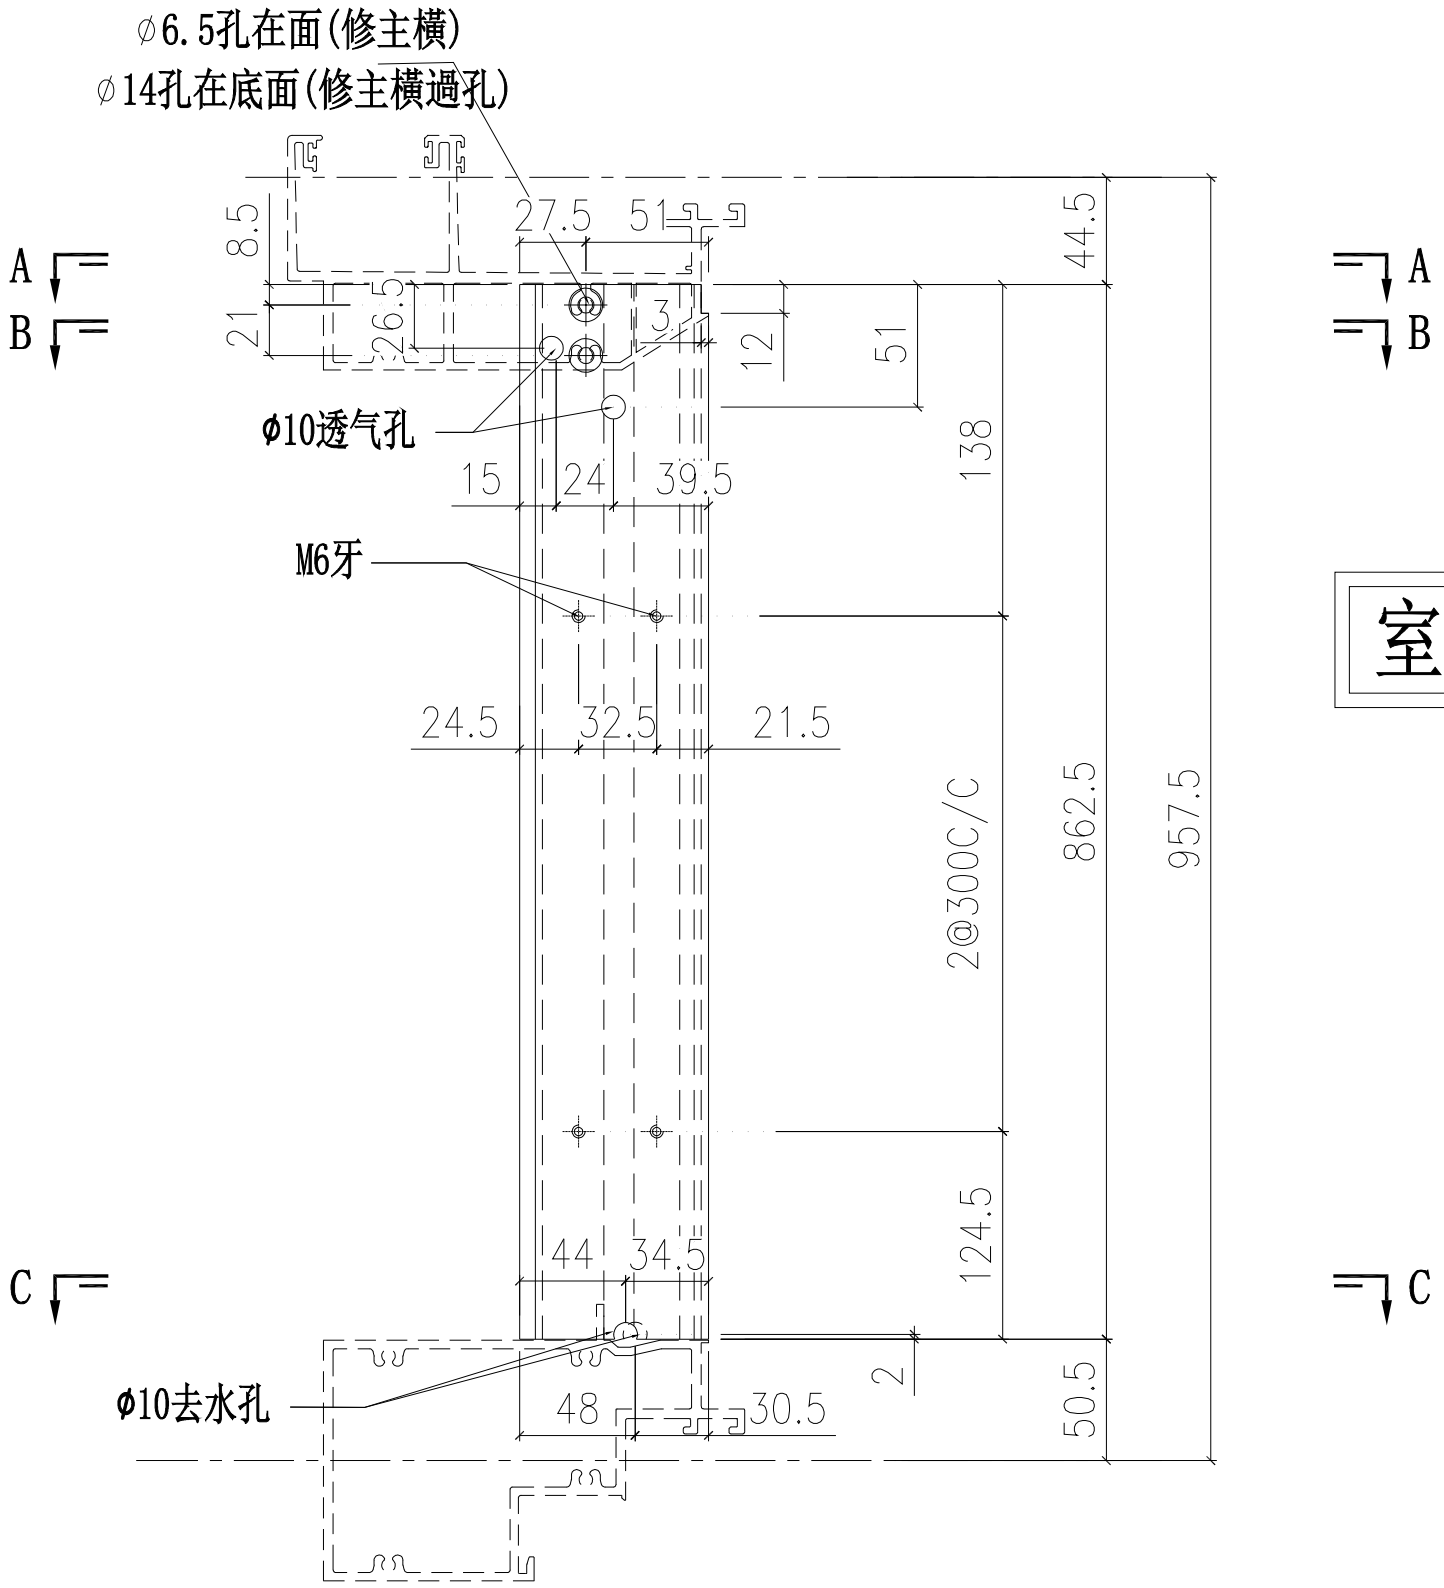


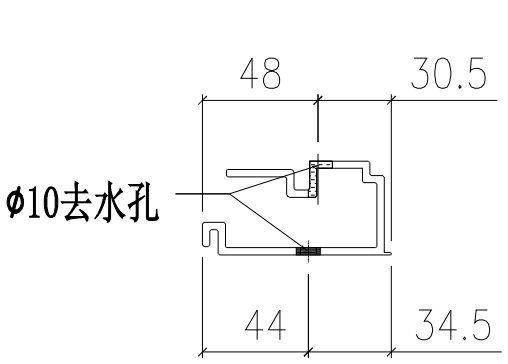

C-C

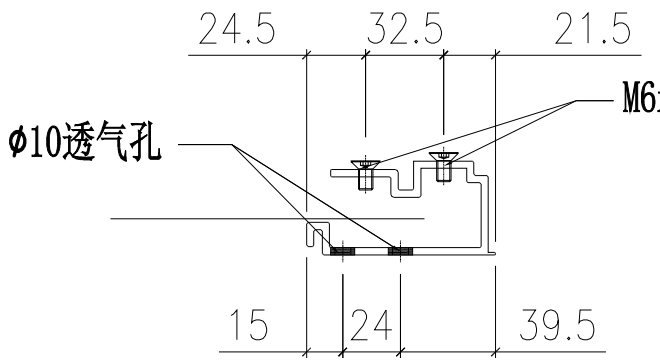

B-B

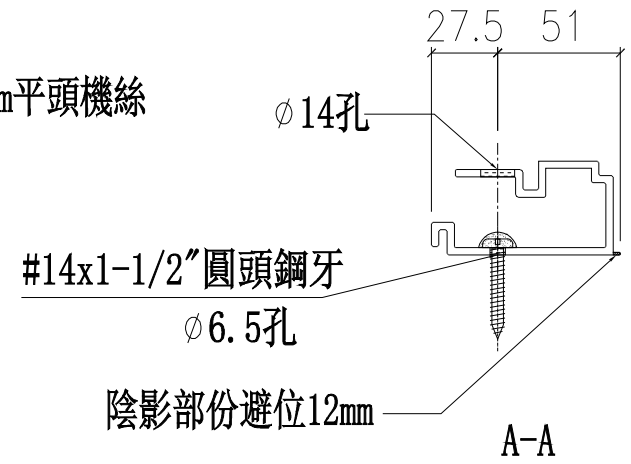

A-A

名稱	單玻骨	制圖	付吉寧	2022.04.06	修改			
材料	X85987	復核	謝永林	2022.04.16	日期			
顏色	JMQ213457(三塗)	批準	胡哥		圖號	UN-BM2R		

美特鋁質 有限公司
MIDI Aluminium Fabricator Ltd.

工程號	J853	地盤	延坪道住宅

加工圖見:UN-BM2R

層數	數量	總數	位置	樓層
14	1	14	CW-PLBG06	6F-15F,17F-22F
3	1	3	CW-PLBG06a	5F,16F,25F
1	1	1	CW-PLBG06b	23F
14	1	14	CW-PLMG06	6F-15F,17F-22F
3	1	3	CW-PLMG06a	5F,16F,25F
1	1	1	CW-PLMG06b	23F
10	1	10	CW-PTMG06	10F-15F,17F-22F
2	1	2	CW-PTMG06a	16F,25F
1	1	1	CW-PTMG06b	23F
10	1	10	CW-PTMG06X	10F-15F,17F-22F
2	1	2	CW-PTMG06aX	16F,25F
1	1	1	CW-PTMG06bX	23F
10	1	10	CW-PRMB06	10F-15F,17F-22F
2	1	2	CW-PRMB06a	16F,25F
1	1	1	CW-PRMB06b	23F
14	1	14	CW-PTMB10	6F-15F,17F-22F
3	1	3	CW-PTMB10	5F,16F,25F
1	1	1	CW-PTMB10b	23F
14	1	14	CW-PTBG10	6F-15F,17F-22F
3	1	3	CW-PTBG10a	5F,16F,25F
1	1	1	CW-PTBG10b	23F
14	1	14	CW-PTBG19	6F-15F,17F-22F
3	1	3	CW-PTBG19a	5F,16F,25F
1	1	1	CW-PTBG19b	23F
14	1	14	CW-PTMB19	6F-15F,17F-22F
3	1	3	CW-PTMB19a	5F,16F,25F
1	1	1	CW-PTMB19b	23F
14	1	14	CW-PTMG21	6F-15F,17F-22F
3	1	3	CW-PTMG21a	5F,16F,25F
1	1	1	CW-PTMG21b	23F
14	1	14	CW-PTMG21X	6F-15F,17F-22F
3	1	3	CW-PTMG21aX	5F,16F,25F
1	1	1	CW-PTMG21bX	23F
10	1	10	CW-PTBB50	10F-15F,17F-22F
2	1	2	CW-PTBB50a	16F,25F
1	1	1	CW-PTBB50b	23F
10	1	10	CW-PTBB50X	10F-15F,17F-22F
2	1	2	CW-PTBB50aX	16F,25F
1	1	1	CW-PTBB50bX	23F
合計:		209		


名稱	單玻骨	制圖	付吉寧	2022.04.06	修改			
材料	X85987	復核	謝永林	2022.04.16	日期			
顏色	JMQ213457(三塗)	批準	胡哥		圖號	UN-BM2R(1)		

美特鋁質 有限公司
MIDI Aluminium Fabricator Ltd.

工程號	J853	地盤	延坪道住宅

數據表見:UN-DM2(1)

室外

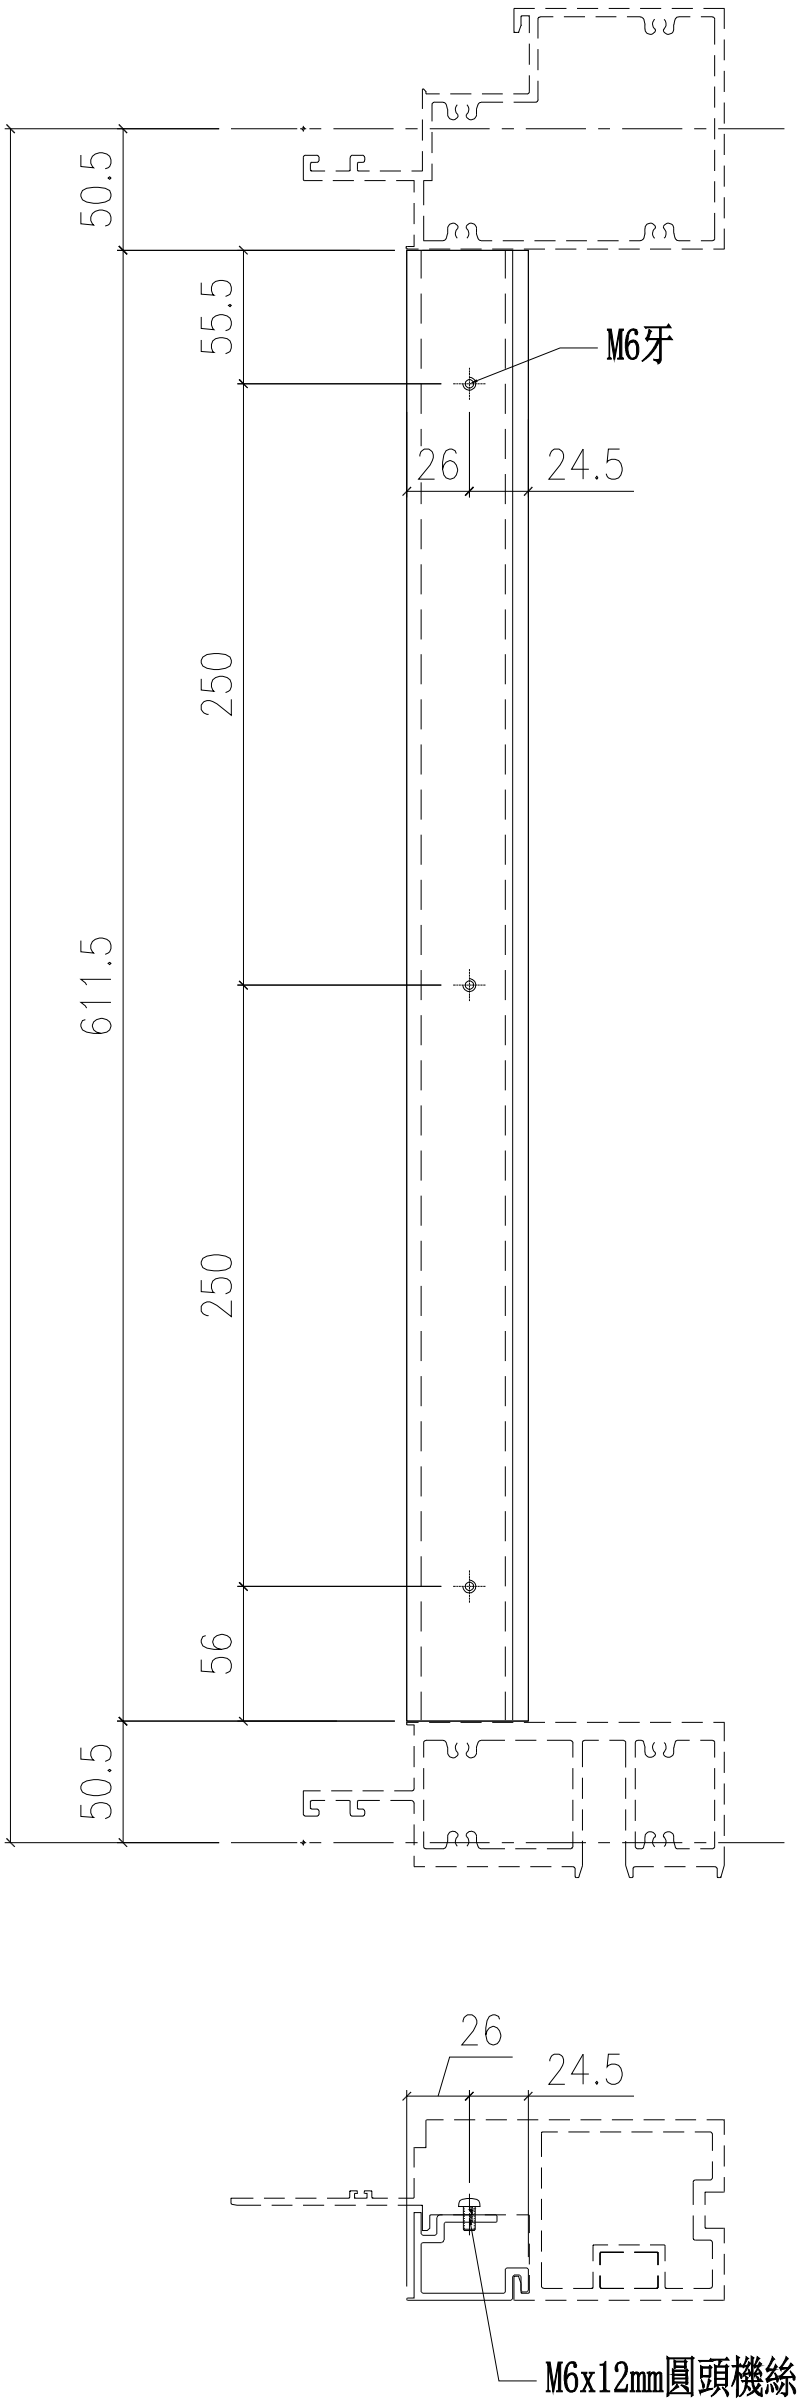

名稱	雙玻骨	制圖	付吉寧	2022.04.06	修改			
材料	X85990	復核	謝永林	2022.04.16	日期			
顏色	JMQ213457(三塗)	批準	胡哥		圖號	UN-DM2		

美特鋁質 有限公司
MIDI Aluminium Fabricator Ltd.

工程號	J853	地盤	延坪道住宅

加工圖見:UN-BM2


層數	數量	總數	位置	樓層
14	1	14	CW-PLBG06	6F-15F,17F-22F
3	1	3	CW-PLBG06a	5F,16F,25F
1	1	1	CW-PLBG06b	23F
14	1	14	CW-PLMG06	6F-15F,17F-22F
3	1	3	CW-PLMG06a	5F,16F,25F
1	1	1	CW-PLMG06b	23F
10	1	10	CW-PTMG06	10F-15F,17F-22F
2	1	2	CW-PTMG06a	16F,25F
1	1	1	CW-PTMG06b	23F
10	1	10	CW-PTMG06X	10F-15F,17F-22F
2	1	2	CW-PTMG06aX	16F,25F
1	1	1	CW-PTMG06bX	23F
10	1	10	CW-PRMB06	10F-15F,17F-22F
2	1	2	CW-PRMB06a	16F,25F
1	1	1	CW-PRMB06b	23F
14	1	14	CW-PTMB10	6F-15F,17F-22F
3	1	3	CW-PTMB10	5F,16F,25F
1	1	1	CW-PTMB10b	23F
14	1	14	CW-PTBG10	6F-15F,17F-22F
3	1	3	CW-PTBG10a	5F,16F,25F
1	1	1	CW-PTBG10b	23F
14	1	14	CW-PTBG19	6F-15F,17F-22F
3	1	3	CW-PTBG19a	5F,16F,25F
1	1	1	CW-PTBG19b	23F
14	1	14	CW-PTMB19	6F-15F,17F-22F
3	1	3	CW-PTMB19a	5F,16F,25F
1	1	1	CW-PTMB19b	23F
14	1	14	CW-PTMG21	6F-15F,17F-22F
3	1	3	CW-PTMG21a	5F,16F,25F
1	1	1	CW-PTMG21b	23F
14	1	14	CW-PTMG21X	6F-15F,17F-22F
3	1	3	CW-PTMG21aX	5F,16F,25F
1	1	1	CW-PTMG21bX	23F
10	1	10	CW-PTBB50	10F-15F,17F-22F
2	1	2	CW-PTBB50a	16F,25F
1	1	1	CW-PTBB50b	23F
10	1	10	CW-PTBB50X	10F-15F,17F-22F
2	1	2	CW-PTBB50aX	16F,25F
1	1	1	CW-PTBB50bX	23F
合計:		209		

名稱	雙玻骨	制圖	付吉寧	2022.04.06	修改			
材料	X85990	復核	謝永林	2022.04.16	日期			
顏色	JMQ213457(三塗)	批準	胡哥		圖號	UN-DM2(1)		


美特鋁質 有限公司
MIDI Aluminium Fabricator Ltd.

工程號	J853	地盤	延坪道住宅

數據表見:UN-DM2R(1)

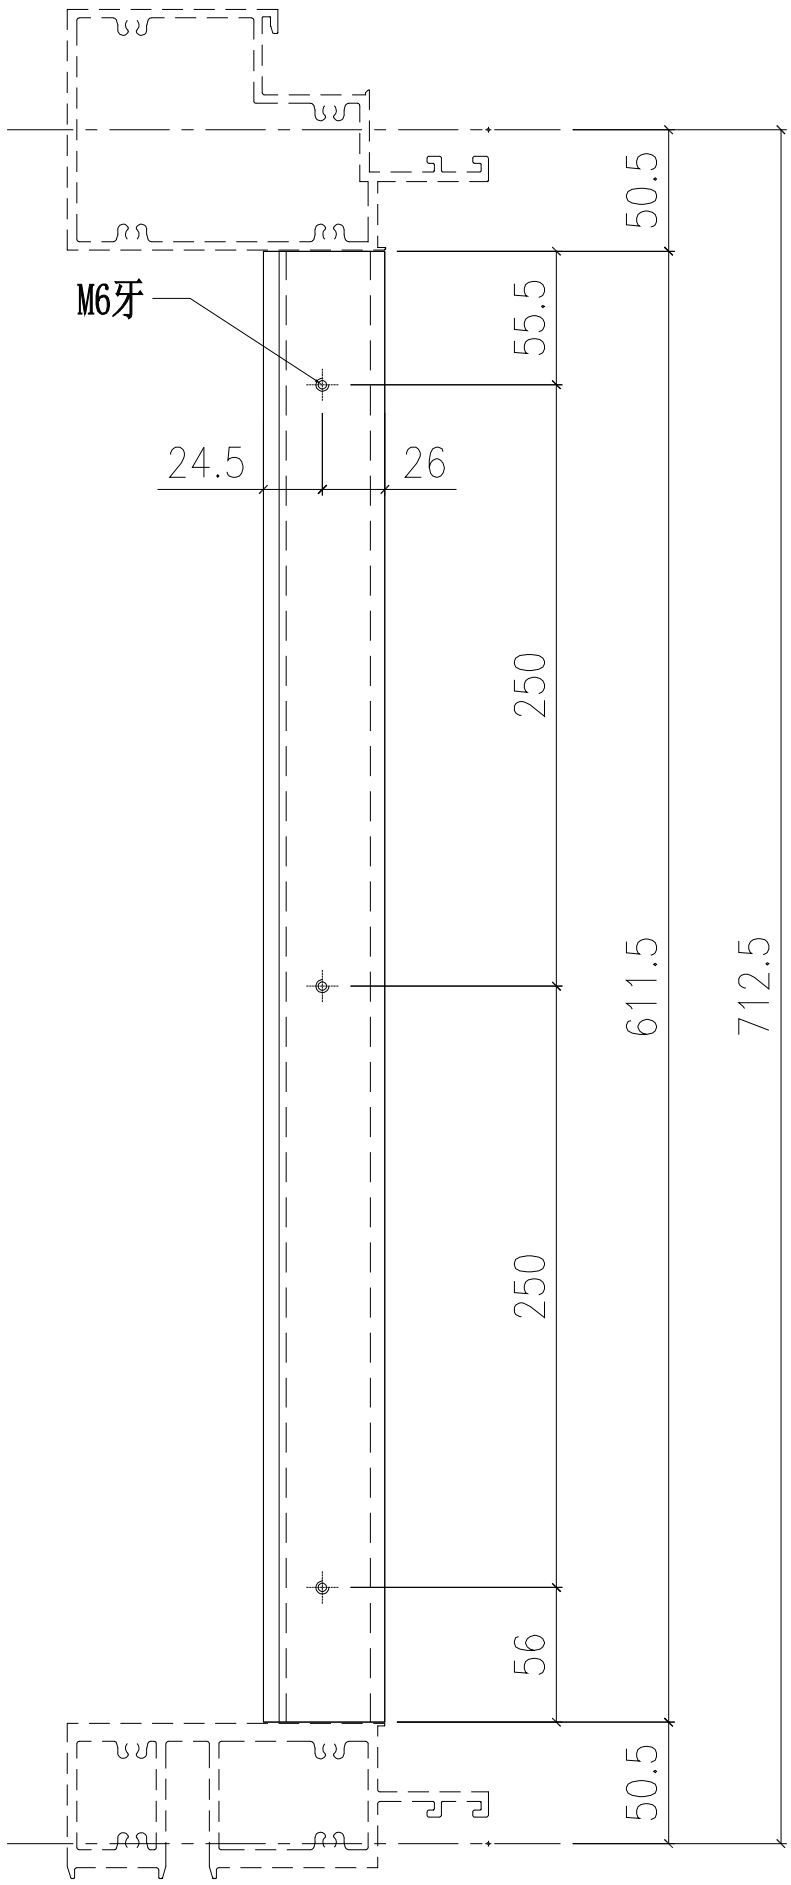

室外

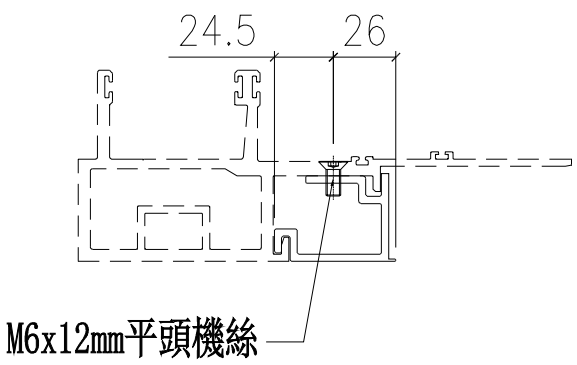

名稱	雙玻骨	制圖	付吉寧	2022.04.06	修改			
材料	X85990	復核	謝永林	2022.04.16	日期			
顏色	JMQ213457(三塗)	批準	胡哥		圖號	UN-DM2R		

美特鋁質 有限公司
MIDI Aluminium Fabricator Ltd.

工程號	J853	地盤	延坪道住宅

加工圖見:UN-DM2R


層數	數量	總數	位置	樓層
14	1	14	CW-PLBG06	6F-15F,17F-22F
3	1	3	CW-PLBG06a	5F,16F,25F
1	1	1	CW-PLBG06b	23F
14	1	14	CW-PLMG06	6F-15F,17F-22F
3	1	3	CW-PLMG06a	5F,16F,25F
1	1	1	CW-PLMG06b	23F
10	1	10	CW-PTMG06	10F-15F,17F-22F
2	1	2	CW-PTMG06a	16F,25F
1	1	1	CW-PTMG06b	23F
10	1	10	CW-PTMG06X	10F-15F,17F-22F
2	1	2	CW-PTMG06aX	16F,25F
1	1	1	CW-PTMG06bX	23F
10	1	10	CW-PRMB06	10F-15F,17F-22F
2	1	2	CW-PRMB06a	16F,25F
1	1	1	CW-PRMB06b	23F
14	1	14	CW-PTMB10	6F-15F,17F-22F
3	1	3	CW-PTMB10	5F,16F,25F
1	1	1	CW-PTMB10b	23F
14	1	14	CW-PTBG10	6F-15F,17F-22F
3	1	3	CW-PTBG10a	5F,16F,25F
1	1	1	CW-PTBG10b	23F
14	1	14	CW-PTBG19	6F-15F,17F-22F
3	1	3	CW-PTBG19a	5F,16F,25F
1	1	1	CW-PTBG19b	23F
14	1	14	CW-PTMB19	6F-15F,17F-22F
3	1	3	CW-PTMB19a	5F,16F,25F
1	1	1	CW-PTMB19b	23F
14	1	14	CW-PTMG21	6F-15F,17F-22F
3	1	3	CW-PTMG21a	5F,16F,25F
1	1	1	CW-PTMG21b	23F
14	1	14	CW-PTMG21X	6F-15F,17F-22F
3	1	3	CW-PTMG21aX	5F,16F,25F
1	1	1	CW-PTMG21bX	23F
10	1	10	CW-PTBB50	10F-15F,17F-22F
2	1	2	CW-PTBB50a	16F,25F
1	1	1	CW-PTBB50b	23F
10	1	10	CW-PTBB50X	10F-15F,17F-22F
2	1	2	CW-PTBB50aX	16F,25F
1	1	1	CW-PTBB50bX	23F
合計:		209		

名稱	雙玻骨	制圖	付吉寧	2022.04.06	修改			
材料	X85990	復核	謝永林	2022.04.16	日期			
顏色	JMQ213457(三塗)	批準	胡哥		圖號	UN-DM2R(1)		

美特鋁質 有限公司
MIDI Aluminium Fabricator Ltd.

工程號	J853	地盤	延坪道住宅

室外

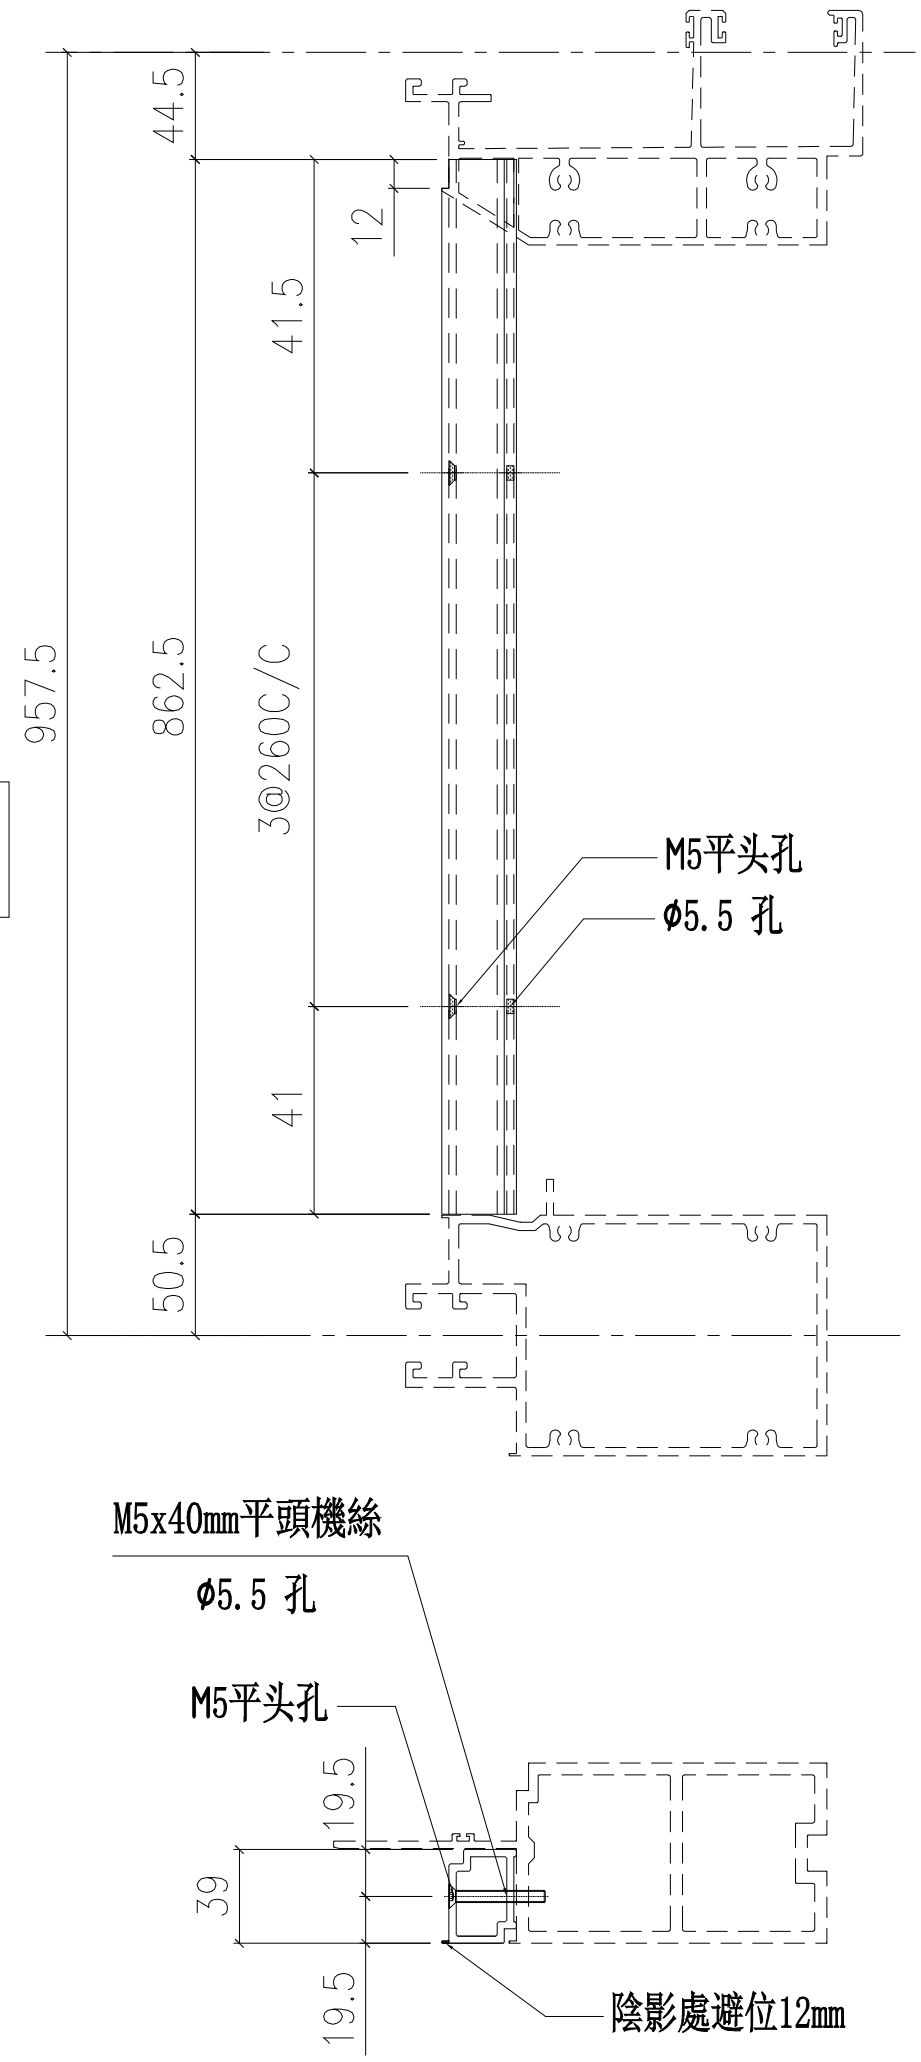


圖號	數量	使用位置	樓層
X85991-01-601L	14	CW-601	6F-15F,17F-22F
	3	CW-601a	5F,16F,25F
	1	CW-601b	23F
X85991-01-602L	14	CW-602	6F-15F,17F-22F
	3	CW-602a	5F,16F,25F
	1	CW-602b	23F
X85991-01-603L	14	CW-603	6F-15F,17F-22F
	3	CW-603a	5F,16F,25F
	1	CW-603b	23F
X85991-01-604L	14	CW-604	6F-15F,17F-22F
	3	CW-604a	5F,16F,25F
	1	CW-604b	23F
X85991-01-605L	14	CW-605	6F-15F,17F-22F
	3	CW-605a	5F,16F,25F
	1	CW-605b	23F
X85991-01-606L	14	CW-606	6F-15F,17F-22F
	3	CW-606a	5F,16F,25F
	1	CW-606b	23F
X85991-01-613L	10	CW-613	10F-15F,17F-22F
	2	CW-613a	16F,25F
	1	CW-613b	23F
X85991-01-614L	10	CW-614	10F-15F,17F-22F
	2	CW-614a	16F,25F
	1	CW-614b	23F
X85991-01-615L	10	CW-615	10F-15F,17F-22F
	2	CW-615a	16F,25F
	1	CW-615b	23F
合計：	147		


名稱	單玻線	制圖	付吉寧	2022.04.06	修改			
材料	X85991	復核	謝永林	2022.04.16	日期			
顏色	JMQ213457(三塗)	批準	胡哥		圖號	X85991-01L		

美特鋁質 有限公司
MIDI Aluminium Fabricator Ltd.

工程號	X85991-01L	地盤	延坪道住宅

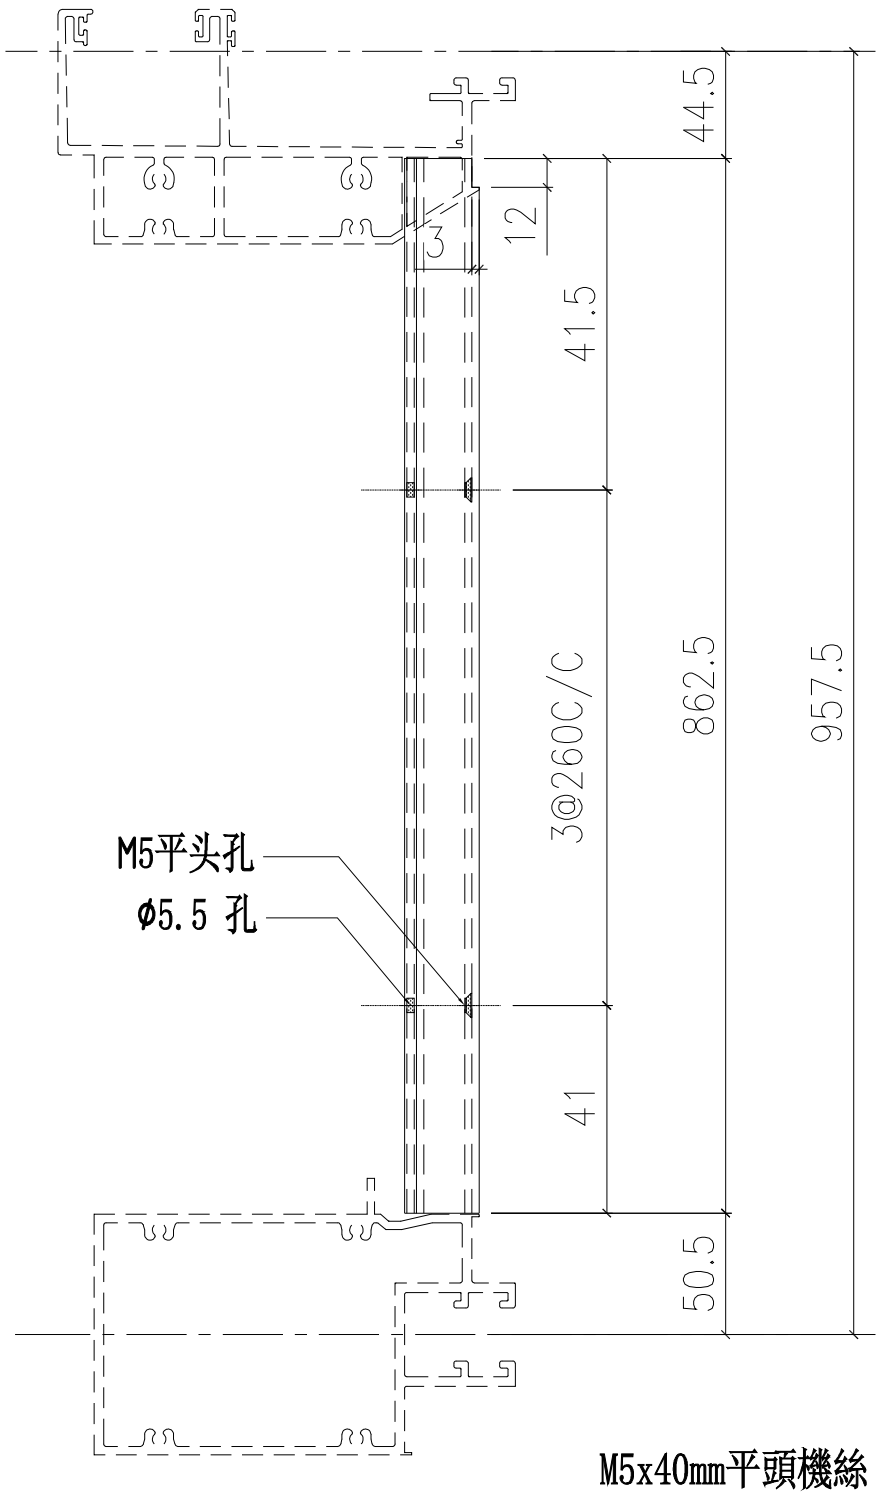

室外

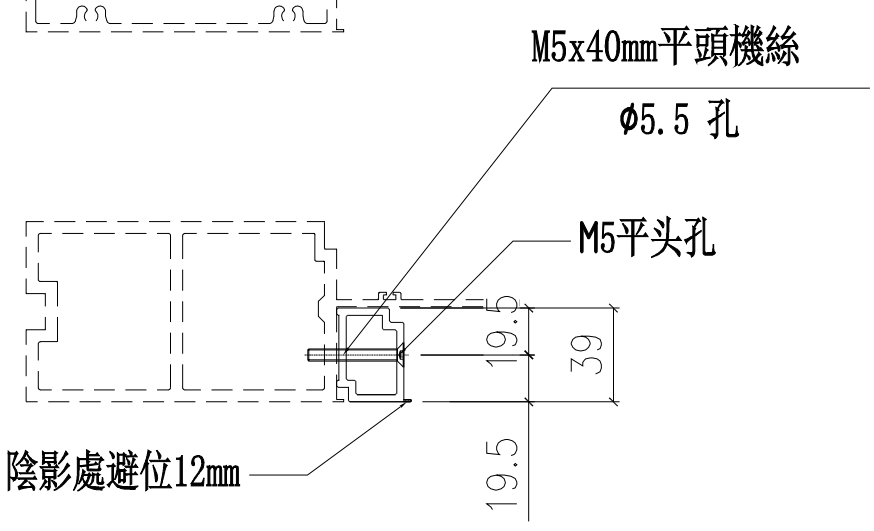


圖號	數量	使用位置	樓層
X85991-01-601R	14	CW-601	6F-15F,17F-22F
	3	CW-601a	5F,16F,25F
	1	CW-601b	23F
X85991-01-602R	14	CW-602	6F-15F,17F-22F
	3	CW-602a	5F,16F,25F
	1	CW-602b	23F
X85991-01-603R	14	CW-603	6F-15F,17F-22F
	3	CW-603a	5F,16F,25F
	1	CW-603b	23F
X85991-01-604R	14	CW-604	6F-15F,17F-22F
	3	CW-604a	5F,16F,25F
	1	CW-604b	23F
X85991-01-605R	14	CW-605	6F-15F,17F-22F
	3	CW-605a	5F,16F,25F
	1	CW-605b	23F
X85991-01-606R	14	CW-606	6F-15F,17F-22F
	3	CW-606a	5F,16F,25F
	1	CW-606b	23F
X85991-01-613R	10	CW-613	10F-15F,17F-22F
	2	CW-613a	16F,25F
	1	CW-613b	23F
X85991-01-614R	10	CW-614	10F-15F,17F-22F
	2	CW-614a	16F,25F
	1	CW-614b	23F
X85991-01-615R	10	CW-615	10F-15F,17F-22F
	2	CW-615a	16F,25F
	1	CW-615b	23F
合計：	147		


名稱	單玻線	制圖	付吉寧	2022.04.06	修改			
材料	X85991	復核	謝永林	2022.04.16	日期			
顏色	JMQ213457(三塗)	批準	胡哥		圖號	X85991-01R		

美特鋁質 有限公司
MIDI Aluminium Fabricator Ltd.

數據表見:X85989-01-601(1)

工程號	J853	地盤	延坪道住宅

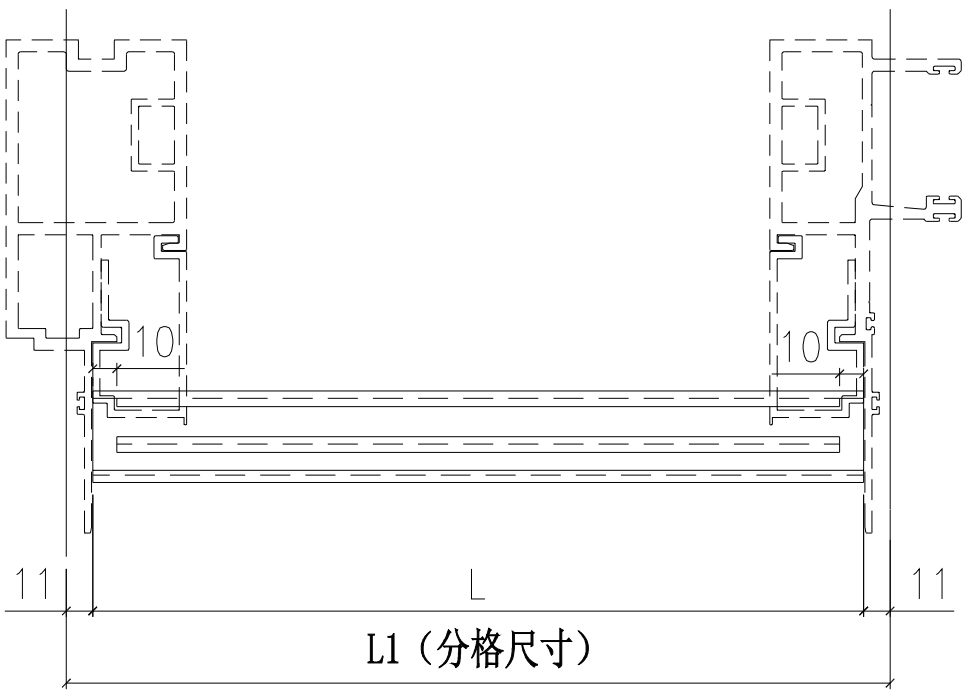

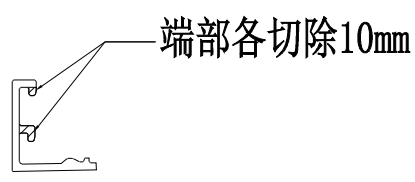

室外

名稱	扣蓋加工圖	制圖	付吉寧	2022.04.06	修改			
材料	X85989	復核	謝永林	2022.04.16	日期			
顏色	JMQ213457(三塗)	批準	胡哥		圖號	X85989-01-601		

美特鋁質 有限公司
MIDI Aluminium Fabricator Ltd.

加工圖見:X85989-01-601

工程號	J853	地盤	延坪道住宅

圖號	層數	數量	總數	L	L1	使用位置	樓層
X85989-01-601a	14	3	41	1103.0	1125.0	CW-601	6F-15F,17F-22F
	3	3	8	1103.0	1125.0	CW-601a	5F,16F,25F
	1	3	3	1103.0	1125.0	CW-601b	23F
合計:			52				
X85989-01-602a	14	3	41	1053.0	1075.0	CW-602	6F-15F,17F-22F
	3	3	8	1053.0	1075.0	CW-602a	5F,16F,25F
	1	3	3	1053.0	1075.0	CW-602b	23F
合計:			52				
X85989-01-603a	14	3	41	1405.5	1427.5	CW-603	6F-15F,17F-22F
	3	3	8	1405.5	1427.5	CW-603a	5F,16F,25F
	1	3	3	1405.5	1427.5	CW-603b	23F
合計:			52				
X85989-01-604a	14	3	41	1405.5	1427.5	CW-604	6F-15F,17F-22F
	3	3	8	1405.5	1427.5	CW-604a	5F,16F,25F
	1	3	3	1405.5	1427.5	CW-604b	23F
合計:			52				
X85989-01-605a	14	3	41	1190.5	1212.5	CW-605	6F-15F,17F-22F
	3	3	8	1190.5	1212.5	CW-605a	5F,16F,25F
	1	3	3	1190.5	1212.5	CW-605b	23F
合計:			52				
X85989-01-606a	14	3	41	1115.5	1137.5	CW-606	6F-15F,17F-22F
	3	3	8	1115.5	1137.5	CW-606a	5F,16F,25F
	1	3	3	1115.5	1137.5	CW-606b	23F
合計:			52				
X85989-01-613a	10	3	29	1165.5	1187.5	CW-613	10F-15F,17F-22F
	2	3	5	1165.5	1187.5	CW-613a	16F,25F
	1	3	3	1165.5	1187.5	CW-613b	23F
合計:			37				
X85989-01-614a	10	3	29	1190.5	1212.5	CW-614	10F-15F,17F-22F
	2	3	5	1190.5	1212.5	CW-614a	16F,25F
	1	3	3	1190.5	1212.5	CW-614b	23F
合計:			37				
X85989-01-615a	10	3	29	703.0	725.0	CW-615	10F-15F,17F-22F
	2	3	5	703.0	725.0	CW-615a	16F,25F
	1	3	3	703.0	725.0	CW-615b	23F
合計:			37				

圖號	層數	數量	總數	L	L1	位置	樓層
X85989-01-06	14	3	41	578	600	CW-PLBG06	6F-15F,17F-22F
	3	3	8	578	600	CW-PLBG06a	5F,16F,25F
	1	3	3	578	600	CW-PLBG06b	23F
	14	3	42	578	600	CW-PLMG06	6F-15F,17F-22F
	3	3	9	578	600	CW-PLMG06a	5F,16F,25F
	1	3	3	578	600	CW-PLMG06b	23F
	10	3	30	578	600	CW-PTMG06	10F-15F,17F-22F
	2	3	6	578	600	CW-PTMG06a	16F,25F
	1	3	3	578	600	CW-PTMG06b	23F
	10	3	30	578	600	CW-PTMG06X	10F-15F,17F-22F
	2	3	6	578	600	CW-PTMG06aX	16F,25F
	1	3	3	578	600	CW-PTMG06bX	23F
	10	3	30	578	600	CW-PRMB06	10F-15F,17F-22F
	2	3	6	578	600	CW-PRMB06a	16F,25F
	1	3	3	578	600	CW-PRMB06b	23F
合計:			223				
X85989-01-10	14	3	42	628	650	CW-PTMB10	6F-15F,17F-22F
	3	3	9	628	650	CW-PTMB10	5F,16F,25F
	1	3	3	628	650	CW-PTMB10b	23F
	14	3	42	628	650	CW-PTBG10	6F-15F,17F-22F
	3	3	9	628	650	CW-PTBG10a	5F,16F,25F
	1	3	3	628	650	CW-PTBG10b	23F
合計:			108				
X85989-01-19	14	3	42	620.5	642.5	CW-PTBG19	6F-15F,17F-22F
	3	3	9	620.5	642.5	CW-PTBG19a	5F,16F,25F
	1	3	3	620.5	642.5	CW-PTBG19b	23F
	14	3	42	620.5	642.5	CW-PTMB19	6F-15F,17F-22F
	3	3	9	620.5	642.5	CW-PTMB19a	5F,16F,25F
	1	3	3	620.5	642.5	CW-PTMB19b	23F
合計:			108				
X85989-01-21	14	3	42	1028	1050	CW-PTMG21	6F-15F,17F-22F
	3	3	9	1028	1050	CW-PTMG21a	5F,16F,25F
	1	3	3	1028	1050	CW-PTMG21b	23F
	14	3	42	1028	1050	CW-PTMG21X	6F-15F,17F-22F
	3	3	9	1028	1050	CW-PTMG21aX	5F,16F,25F
	1	3	3	1028	1050	CW-PTMG21bX	23F
合計:			108				
X85989-01-50	10	3	30	1178	1200	CW-PTBB50	10F-15F,17F-22F
	2	3	6	1178	1200	CW-PTBB50a	16F,25F
	1	3	3	1178	1200	CW-PTBB50b	23F
	10	3	30	1178	1200	CW-PTBB50X	10F-15F,17F-22F
	2	3	6	1178	1200	CW-PTBB50aX	16F,25F
	1	3	3	1178	1200	CW-PTBB50bX	23F
合計:			78				


生窗圖號：CW-4601 ， 16/F,22/F
梗窗16/F,22/F，為吊船位，扣蓋各個減去一條


名稱	扣蓋加工圖	制圖	付吉寧	2022.04.06	修改			
材料	X85989	復核	謝永林	2022.04.16	日期			
顏色	JMQ213457(三塗)	批準	胡哥		圖號	X85989-01-601(1)		

美特鋁質 有限公司
MIDI Aluminium Fabricator Ltd.

工程號	J853	地盤	延坪道住宅

數據表見:X85988-01-601a(1)

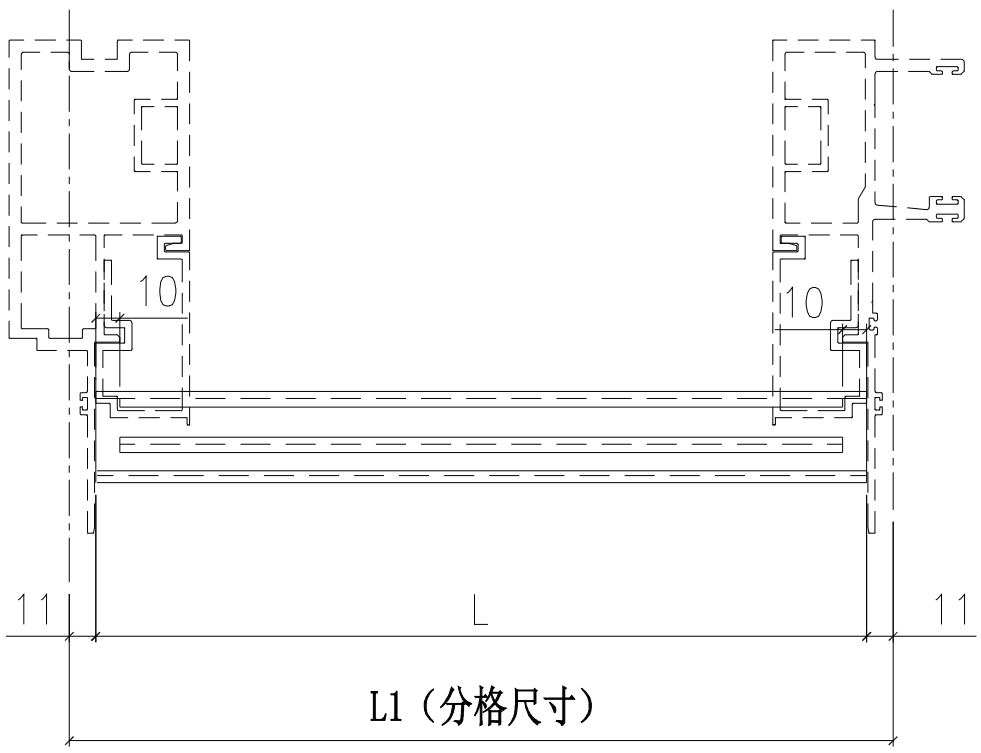

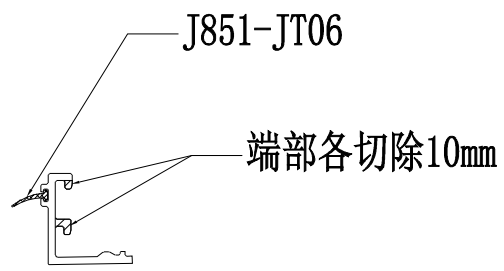

室外

名稱	扣蓋加工圖	制圖	付吉寧	2022.04.06	修改			
材料	X85988	復核	謝永林	2022.04.16	日期			
顏色	JMQ213457(三塗)	批準	胡哥		圖號	X85988-01-601a		

美特鋁質 有限公司
MIDI Aluminium Fabricator Ltd.

加工圖見:X85988-01-601a

工程號	J853	地盤	延坪道住宅

圖號	層數	數量	總數	L	L1	使用位置	樓層
X85988-01-601a	14	1	14	1103.0	1125.0	CW-601	6F-15F,17F-22F
	3	1	3	1103.0	1125.0	CW-601a	5F,16F,25F
	1	1	1	1103.0	1125.0	CW-601b	23F
合計:			18				
X85988-01-602a	14	1	14	1053.0	1075.0	CW-602	6F-15F,17F-22F
	3	1	3	1053.0	1075.0	CW-602a	5F,16F,25F
	1	1	1	1053.0	1075.0	CW-602b	23F
合計:			18				
X85988-01-603a	14	1	14	1405.5	1427.5	CW-603	6F-15F,17F-22F
	3	1	3	1405.5	1427.5	CW-603a	5F,16F,25F
	1	1	1	1405.5	1427.5	CW-603b	23F
合計:			18				
X85988-01-604a	14	1	14	1405.5	1427.5	CW-604	6F-15F,17F-22F
	3	1	3	1405.5	1427.5	CW-604a	5F,16F,25F
	1	1	1	1405.5	1427.5	CW-604b	23F
合計:			18				
X85988-01-605a	14	1	14	1190.5	1212.5	CW-605	6F-15F,17F-22F
	3	1	3	1190.5	1212.5	CW-605a	5F,16F,25F
	1	1	1	1190.5	1212.5	CW-605b	23F
合計:			18				
X85988-01-606a	14	1	14	1115.5	1137.5	CW-606	6F-15F,17F-22F
	3	1	3	1115.5	1137.5	CW-606a	5F,16F,25F
	1	1	1	1115.5	1137.5	CW-606b	23F
合計:			18				
X85988-01-613a	10	1	10	1165.5	1187.5	CW-613	10F-15F,17F-22F
	2	1	2	1165.5	1187.5	CW-613a	16F,25F
	1	1	1	1165.5	1187.5	CW-613b	23F
合計:			13				
X85988-01-614a	10	1	10	1190.5	1212.5	CW-614	10F-15F,17F-22F
	2	1	2	1190.5	1212.5	CW-614a	16F,25F
	1	1	1	1190.5	1212.5	CW-614b	23F
合計:			13				
X85988-01-615a	10	1	10	703.0	725.0	CW-615	10F-15F,17F-22F
	2	1	2	703.0	725.0	CW-615a	16F,25F
	1	1	1	703.0	725.0	CW-615b	23F
合計:			13				


圖號	層數	數量	總數	L	L1	位置	樓層
X85988-01-06	14	1	14	578	600	CW-PLBG06	6F-15F,17F-22F
	3	1	3	578	600	CW-PLBG06a	5F,16F,25F
	1	1	1	578	600	CW-PLBG06b	23F
	14	1	14	578	600	CW-PLMG06	6F-15F,17F-22F
	3	1	3	578	600	CW-PLMG06a	5F,16F,25F
	1	1	1	578	600	CW-PLMG06b	23F
	10	1	10	578	600	CW-PTMG06	10F-15F,17F-22F
	2	1	2	578	600	CW-PTMG06a	16F,25F
	1	1	1	578	600	CW-PTMG06b	23F
	10	1	10	578	600	CW-PTMG06X	10F-15F,17F-22F
	2	1	2	578	600	CW-PTMG06aX	16F,25F
	1	1	1	578	600	CW-PTMG06bX	23F
	10	1	10	578	600	CW-PRMB06	10F-15F,17F-22F
	2	1	2	578	600	CW-PRMB06a	16F,25F
	1	1	1	578	600	CW-PRMB06b	23F
合計:			75				
X85988-01-10	14	1	14	628	650	CW-PTMB10	6F-15F,17F-22F
	3	1	3	628	650	CW-PTMB10	5F,16F,25F
	1	1	1	628	650	CW-PTMB10b	23F
	14	1	14	628	650	CW-PTBG10	6F-15F,17F-22F
	3	1	3	628	650	CW-PTBG10a	5F,16F,25F
	1	1	1	628	650	CW-PTBG10b	23F
合計:			36				
X85988-01-19	14	1	14	620.5	642.5	CW-PTBG19	6F-15F,17F-22F
	3	1	3	620.5	642.5	CW-PTBG19a	5F,16F,25F
	1	1	1	620.5	642.5	CW-PTBG19b	23F
	14	1	14	620.5	642.5	CW-PTMB19	6F-15F,17F-22F
	3	1	3	620.5	642.5	CW-PTMB19a	5F,16F,25F
	1	1	1	620.5	642.5	CW-PTMB19b	23F
合計:			36				
X85988-01-21	14	1	14	1028	1050	CW-PTMG21	6F-15F,17F-22F
	3	1	3	1028	1050	CW-PTMG21a	5F,16F,25F
	1	1	1	1028	1050	CW-PTMG21b	23F
	14	1	14	1028	1050	CW-PTMG21X	6F-15F,17F-22F
	3	1	3	1028	1050	CW-PTMG21aX	5F,16F,25F
	1	1	1	1028	1050	CW-PTMG21bX	23F
合計:			36				
X85988-01-50	10	1	10	1178	1200	CW-PTBB50	10F-15F,17F-22F
	2	1	2	1178	1200	CW-PTBB50a	16F,25F
	1	1	1	1178	1200	CW-PTBB50b	23F
	10	1	10	1178	1200	CW-PTBB50X	10F-15F,17F-22F
	2	1	2	1178	1200	CW-PTBB50aX	16F,25F
	1	1	1	1178	1200	CW-PTBB50bX	23F
合計:			26				


名稱	扣蓋加工圖	制圖	付吉寧	2022.04.06	修改			
材料	X85988	復核	謝永林	2022.04.16	日期			
顏色	JMQ213457(三塗)	批準	胡哥		圖號	X85988-01-601a(1)		


美特鋁質 有限公司
MIDI Aluminium Fabricator Ltd.

工程號	J853	地盤	延坪道住宅

圖號	數量	L	L1	使用位置	樓層
X85989-01-06dL	1	578.0	600	CW-PLBG06c	16F
	1	578.0	600	CW-PLBG06d	22F
X85989-01-602dL	1	1053.0	1075	CW-602c	16/F
	1	1053.0	1075	CW-602d	22/F
X85989-01-604dL	1	1405.5	1427.5	CW-604c	16/F
	1	1405.5	1427.5	CW-604d	22/F
X85989-01-605dL	1	1190.5	1212.5	CW-605c	16/F
	1	1190.5	1212.5	CW-605d	22/F
X85989-01-615dL	1	703.0	725	CW-615c	16/F
	1	703.0	725	CW-615d	22/F
總計：	10				

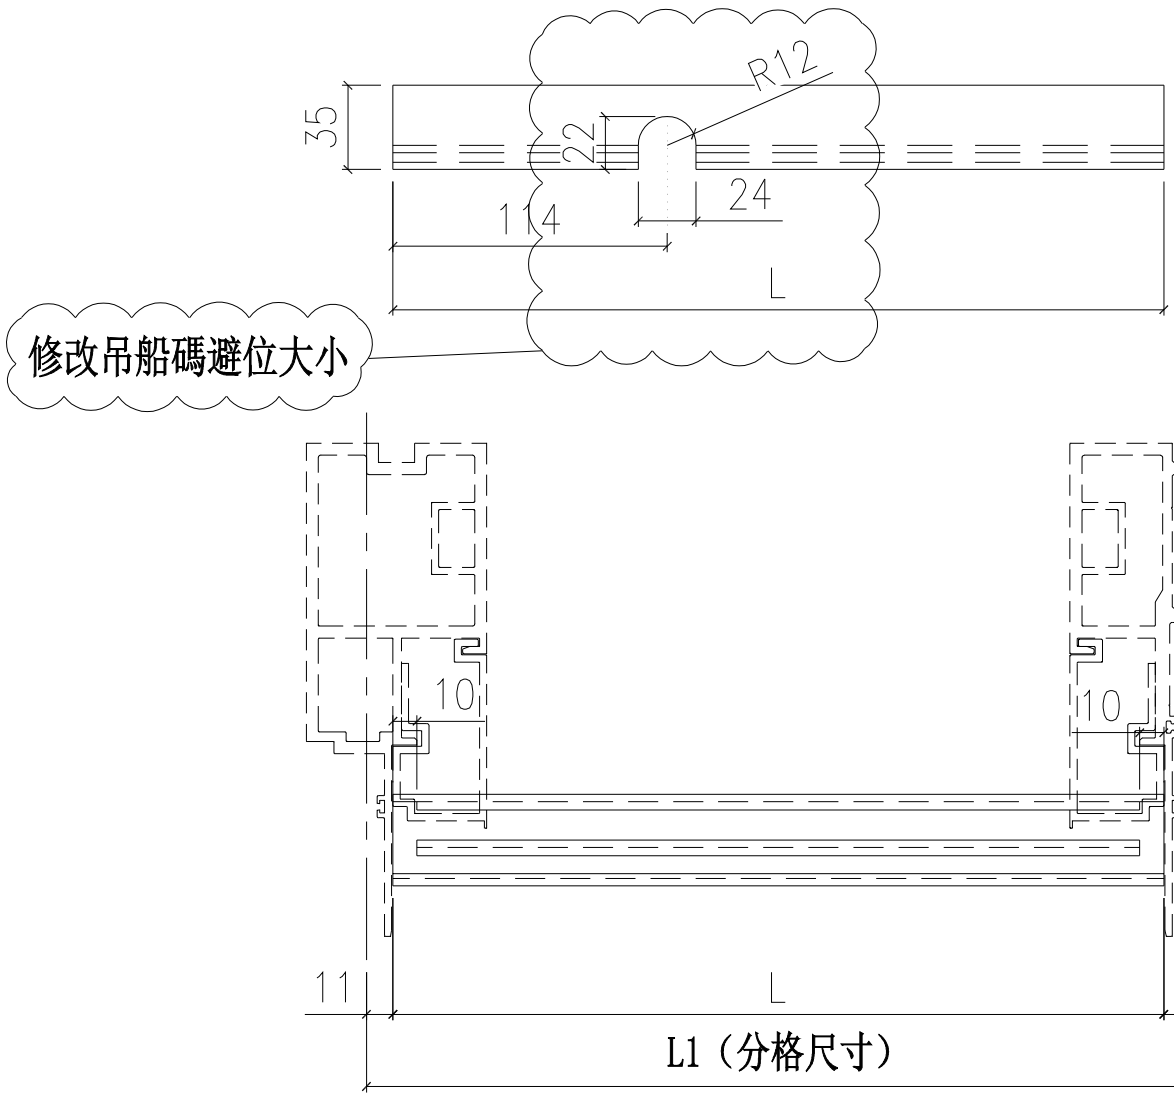

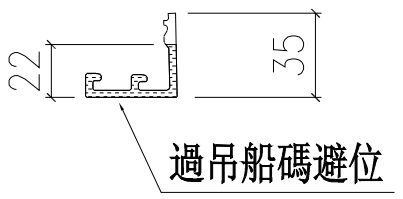

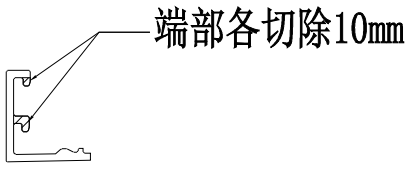


室外


名稱	扣蓋加工圖	制圖	付吉寧	2022.04.06	修改	A		
材料	X85989	復核	謝永林	2022.04.16	日期	2022.05.13		
顏色	JMQ213457(三塗)	批準	胡哥		圖號	X85989-01-06dL		

美特鋁質 有限公司
MIDI Aluminium Fabricator Ltd.

工程號	J853	地盤	延坪道住宅

圖號	數量	L	L1	使用位置	樓層
X85989-01-601dR	1	1103.0	1125	CW-601c	16/F
	1	1103.0	1125	CW-601d	22/F
X85989-01-603dR	1	1405.5	1427.5	CW-603c	16/F
	1	1405.5	1427.5	CW-603d	22/F
X85989-01-606dR	1	1115.5	1137.5	CW-606c	16/F
	1	1115.5	1137.5	CW-606d	22/F
X85989-01-613dR	1	1165.5	1187.5	CW-613c	16/F
	1	1165.5	1187.5	CW-613d	22/F
X85989-01-614dR	1	1190.5	1212.5	CW-614c	16/F
	1	1190.5	1212.5	CW-614d	22/F
總計：	10				

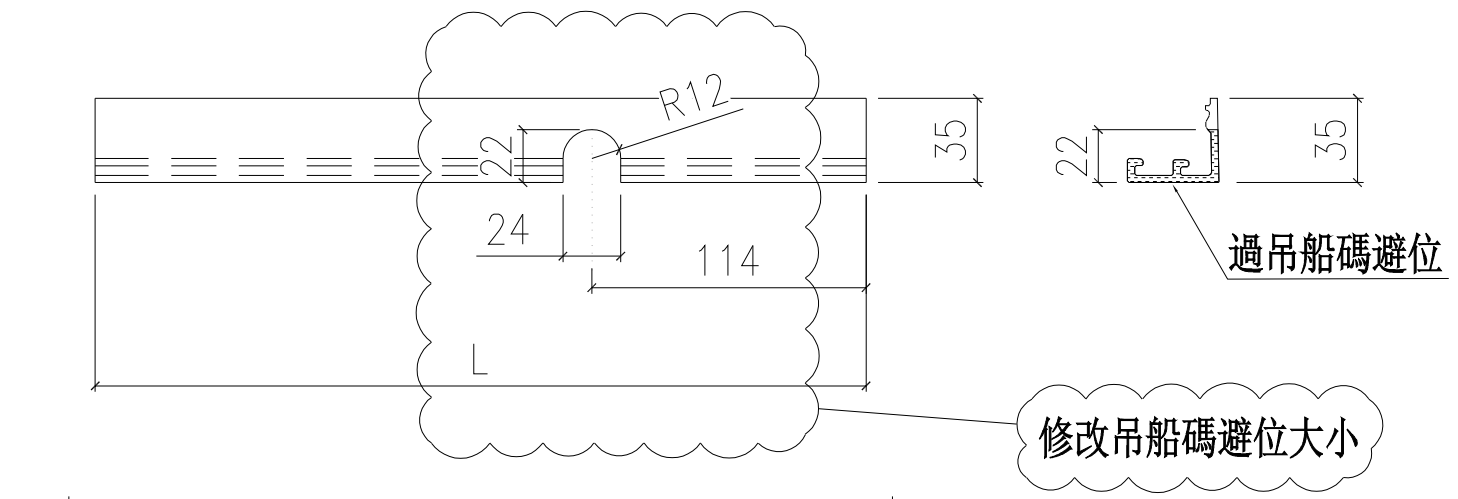

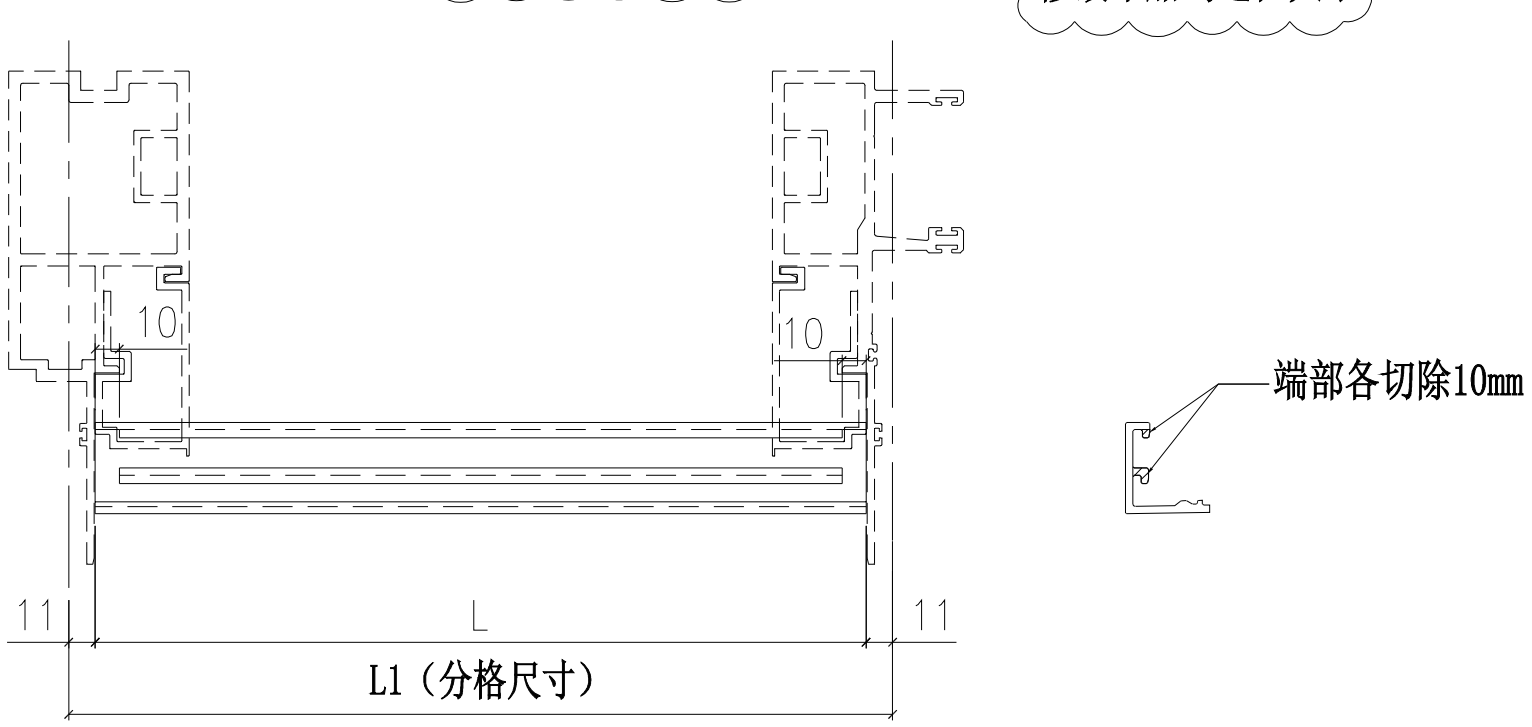


室外

名稱	扣蓋加工圖	制圖	付吉寧	2022.04.06	修改	A		
材料	X85989	復核	謝永林	2022.04.16	日期	2022.05.13		
顏色	JMQ213457(三塗)	批準	胡哥		圖號	X85989-01-601dR		

美特鋁質 有限公司
MIDI Aluminium Fabricator Ltd.

工程號	J853	地盤	延坪道住宅

增加起底層套心數量

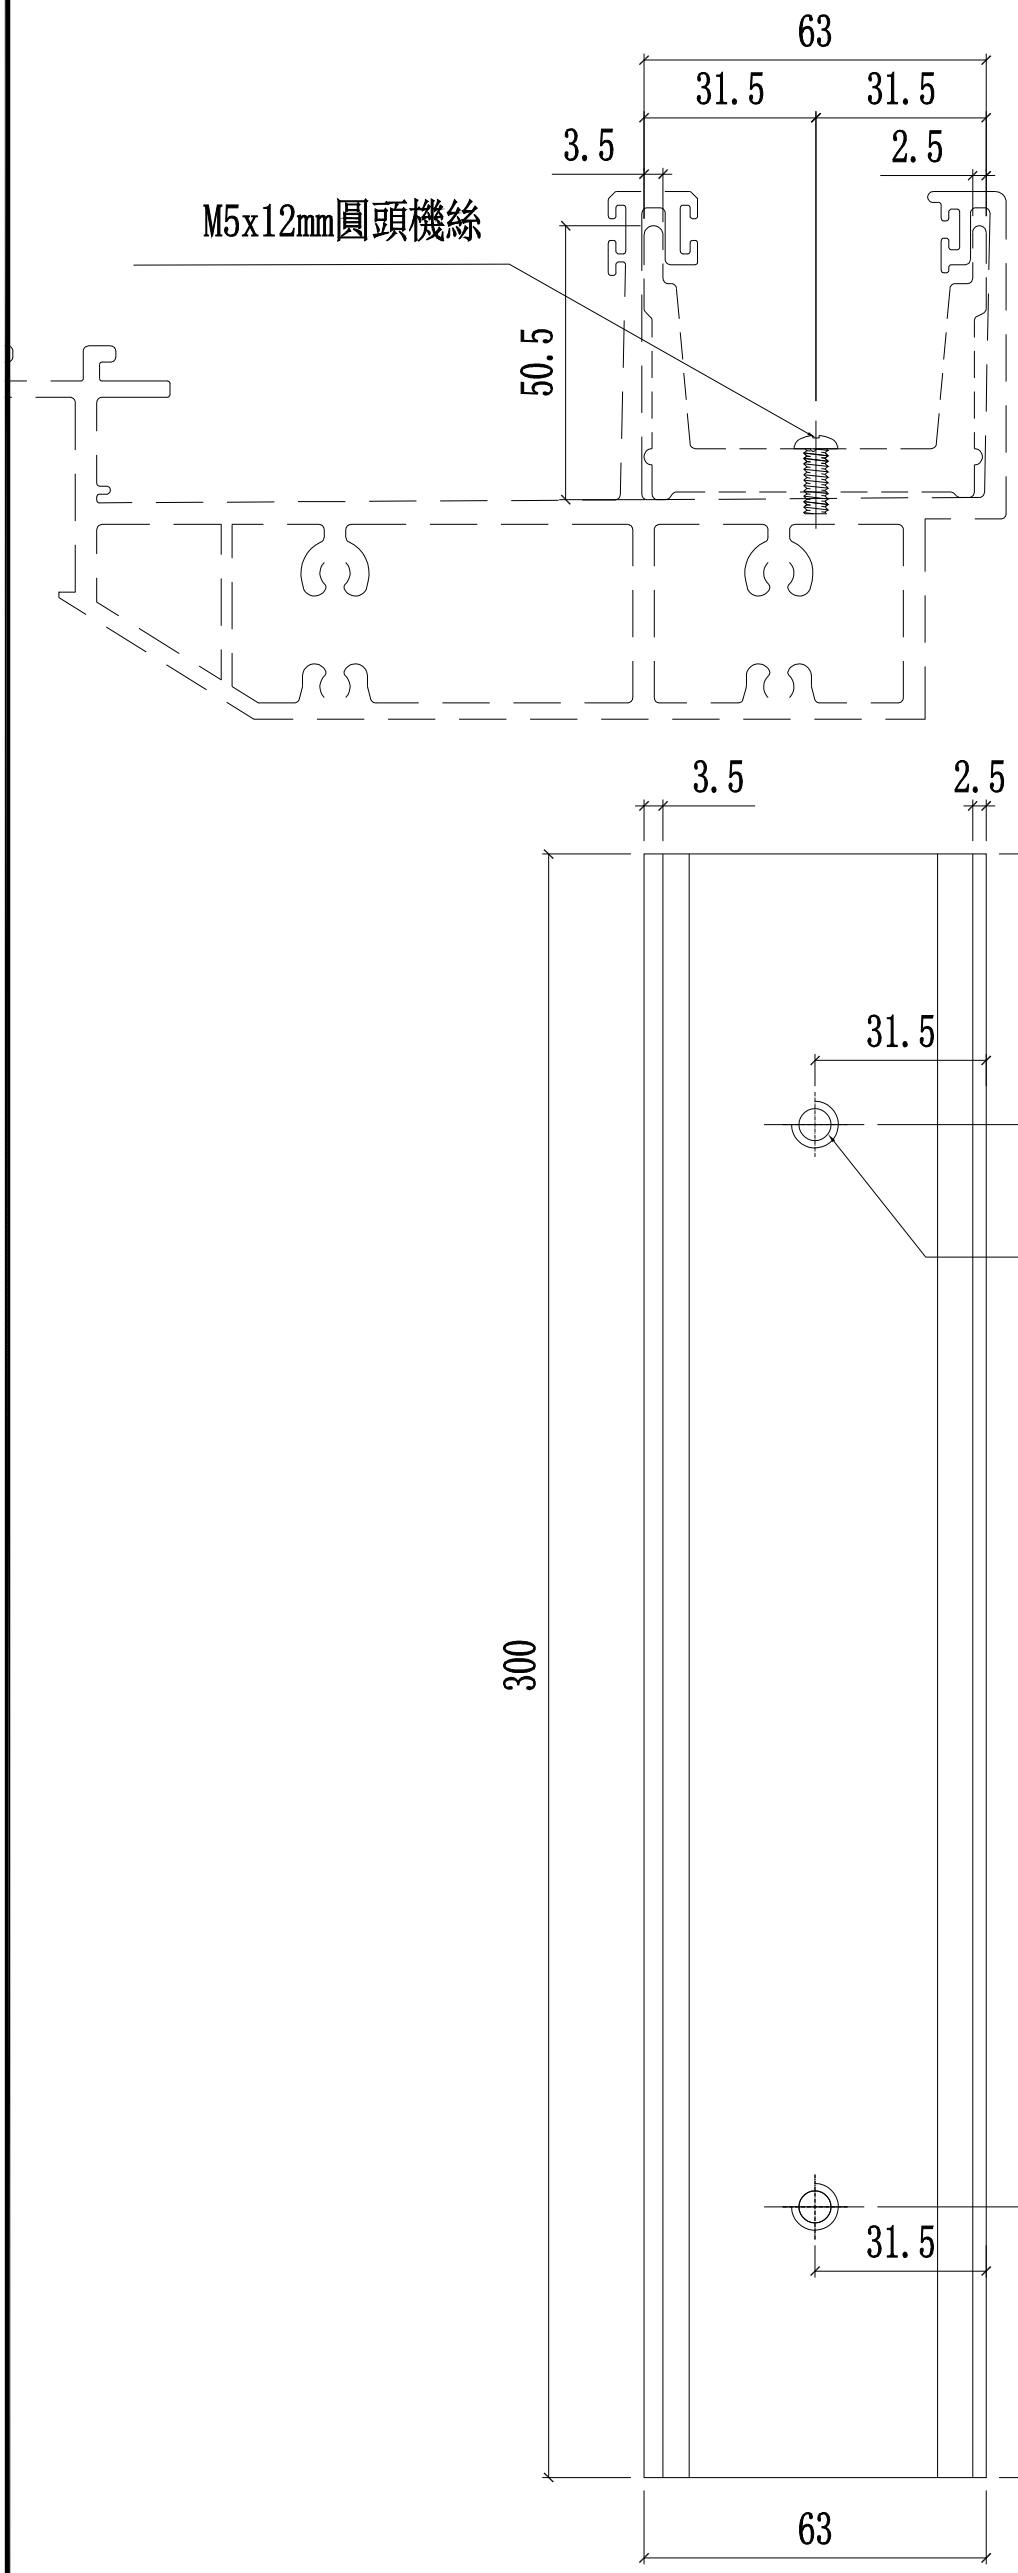


樓層	數量	總數	位置	樓層
14	1	14	CW-PLMB06	6F-15F,17F-22F
4	1	4	CW-PLMB06a	5F起底，5F,16F,25F
1	1	1	CW-PLMB06b	23F
11	1	11	CW-PRMB06	10F起底，10F-15F,17F-22F
2	1	2	CW-PRMB06a	16F,25F
1	1	1	CW-PRMB06b	23F
14	1	14	CW-PTMB10	6F-15F,17F-22F
4	1	4	CW-PTMB10a	5F起底，5F,16F,25F
1	1	1	CW-PTMB10b	23F
14	1	14	CW-PTMB19	6F-15F,17F-22F
4	1	4	CW-PTMB19a	5F起底，5F,16F,25F
1	1	1	CW-PTMB19b	23F
11	2	22	CW-PTMG06	10F起底，10F-15F,17F-22F
2	2	4	CW-PTMG06a	16F,25F
1	2	2	CW-PTMG06b	23F
14	2	28	CW-PTMG21	6F-15F,17F-22F
4	2	8	CW-PTMG21a	5F起底，5F,16F,25F
1	2	2	CW-PTMG21b	23F
14	1	14	CW-601	6F-15F,17F-22F
4	1	4	CW-601a	5F起底，5F,16F,25F
1	1	1	CW-601b	23F
14	1	14	CW-603	6F-15F,17F-22F
4	1	4	CW-603a	5F起底，5F,16F,25F
1	1	1	CW-603b	23F
14	1	14	CW-605	6F-15F,17F-22F
4	1	4	CW-605a	5F起底，5F,16F,25F
1	1	1	CW-605b	23F
14	1	14	CW-606	6F-15F,17F-22F
4	1	4	CW-606a	5F起底，5F,16F,25F
1	1	1	CW-606b	23F
11	1	11	CW-614	10F起底，10F-15F,17F-22F
2	1	2	CW-614a	16F,25F
1	1	1	CW-614b	23F
合計：		227		


名稱	中間用套芯	制圖	付吉寧	2022.04.06	修改	A		
材料	X86002	復核	謝永林	2022.04.16	日期	2022.05.13		
顏色	MILL	批準	胡哥		圖號	TB-01		

美特鋁質 有限公司
MIDI Aluminium Fabricator Ltd.

數據表見:KM-GM01(1)

工程號	J853	地盤	延坪道住宅

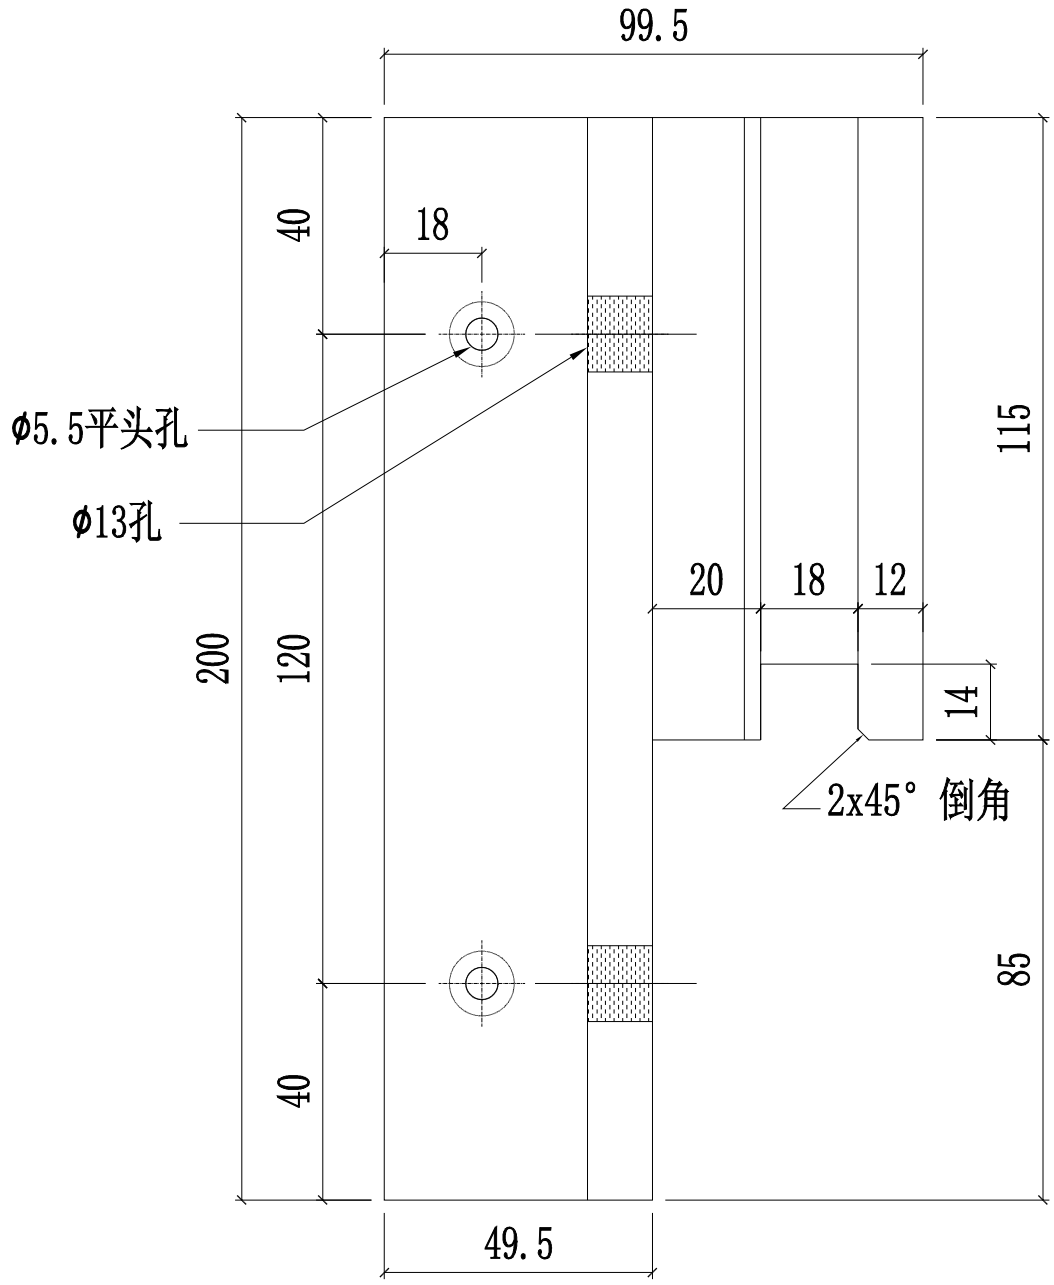

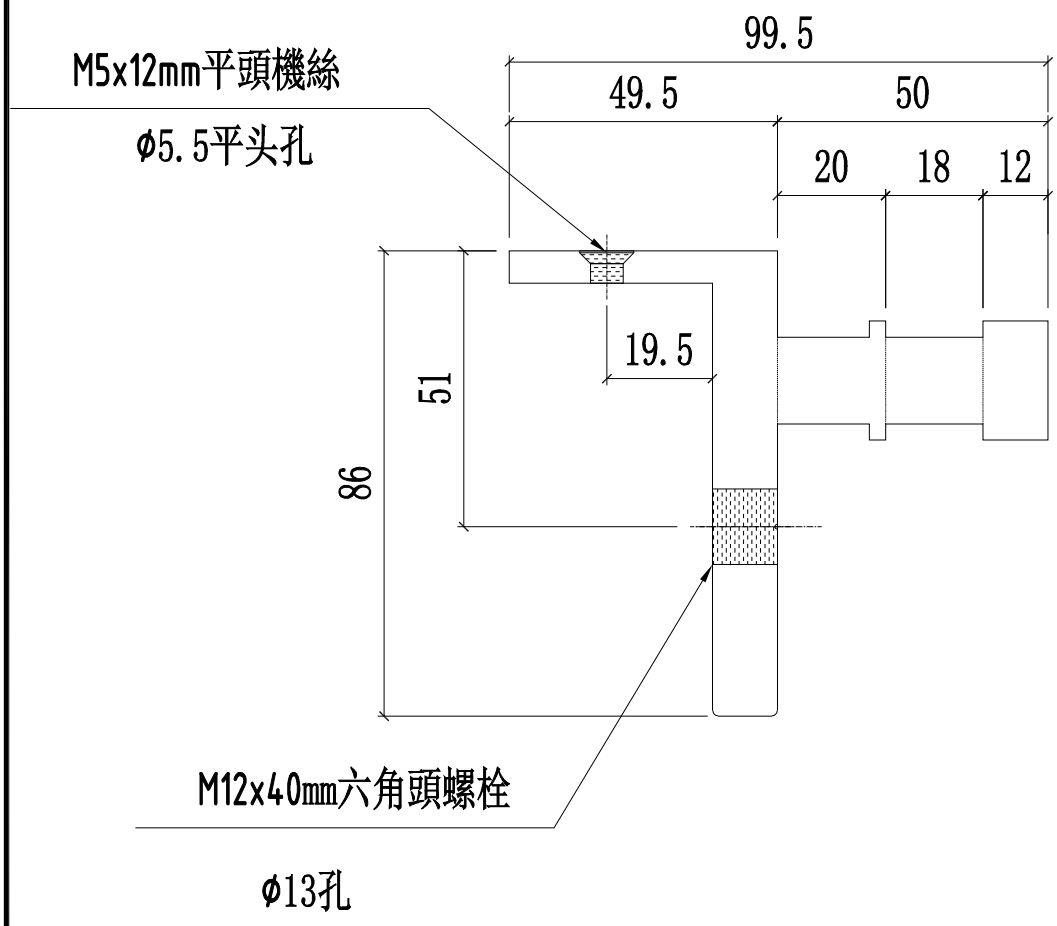

名稱	掛碼	制圖	付吉寧	2022.04.06	修改			
材料	X85998	復核	謝永林	2022.04.16	日期			
顏色	MILL	批準	胡哥		圖號	KM-GM01		

美特鋁質 有限公司
MIDI Aluminium Fabricator Ltd.

加工圖表見:KM-GM01

工程號	J853	地盤	延坪道住宅

層數	數量	總數	位置	樓層
14	1	14	CW-PLBG06	6F-15F,17F-22F
3	1	3	CW-PLBG06a	5F,16F,25F
1	1	1	CW-PLBG06b	23F
14	1	14	CW-PLMG06	6F-15F,17F-22F
3	1	3	CW-PLMG06a	5F,16F,25F
1	1	1	CW-PLMG06b	23F
10	1	10	CW-PTMG06	10F-15F,17F-22F
2	1	2	CW-PTMG06a	16F,25F
1	1	1	CW-PTMG06b	23F
10	1	10	CW-PTMG06X	10F-15F,17F-22F
2	1	2	CW-PTMG06aX	16F,25F
1	1	1	CW-PTMG06bX	23F
10	1	10	CW-PRMB06	10F-15F,17F-22F
2	1	2	CW-PRMB06a	16F,25F
1	1	1	CW-PRMB06b	23F
14	1	14	CW-PTMB10	6F-15F,17F-22F
3	1	3	CW-PTMB10	5F,16F,25F
1	1	1	CW-PTMB10b	23F
14	1	14	CW-PTBG10	6F-15F,17F-22F
3	1	3	CW-PTBG10a	5F,16F,25F
1	1	1	CW-PTBG10b	23F
14	1	14	CW-PTBG19	6F-15F,17F-22F
3	1	3	CW-PTBG19a	5F,16F,25F
1	1	1	CW-PTBG19b	23F
14	1	14	CW-PTMB19	6F-15F,17F-22F
3	1	3	CW-PTMB19a	5F,16F,25F
1	1	1	CW-PTMB19b	23F
14	1	14	CW-PTMG21	6F-15F,17F-22F
3	1	3	CW-PTMG21a	5F,16F,25F
1	1	1	CW-PTMG21b	23F
14	1	14	CW-PTMG21X	6F-15F,17F-22F
3	1	3	CW-PTMG21aX	5F,16F,25F
1	1	1	CW-PTMG21bX	23F
10	1	10	CW-PTBB50	10F-15F,17F-22F
2	1	2	CW-PTBB50a	16F,25F
1	1	1	CW-PTBB50b	23F
10	1	10	CW-PTBB50X	10F-15F,17F-22F
2	1	2	CW-PTBB50aX	16F,25F
1	1	1	CW-PTBB50bX	23F
合計:		209		


數量	位置	數層
14	CW-601	6F-15F,17F-22F
3	CW-601a	5F,16F,25F
1	CW-601b	23F
14	CW-602	6F-15F,17F-22F
3	CW-602a	5F,16F,25F
1	CW-602b	23F
14	CW-603	6F-15F,17F-22F
3	CW-603a	5F,16F,25F
1	CW-603b	23F
14	CW-604	6F-15F,17F-22F
3	CW-604a	5F,16F,25F
1	CW-604b	23F
14	CW-605	6F-15F,17F-22F
3	CW-605a	5F,16F,25F
1	CW-605b	23F
14	CW-606	6F-15F,17F-22F
3	CW-606a	5F,16F,25F
1	CW-606b	23F
10	CW-613	10-15F,17F-22F
2	CW-613a	16F,25F
1	CW-613b	23F
10	CW-614	10F-15F,17F-22F
2	CW-614a	16F,25F
1	CW-614b	23F
10	CW-615	10-15F,17F-22F
2	CW-615a	16F,25F
1	CW-615b	23F
147	:總計	


名稱	掛碼	制圖	付吉寧	2022.04.06	修改			
材料	X85998	復核	謝永林	2022.04.16	日期			
顏色	MILL	批準	胡哥		圖號	KM-GM01(1)		

美特鋁質 有限公司
MIDI Aluminium Fabricator Ltd.

數據表見:KM-GM02(1)

工程號	J853	地盤	延坪道住宅

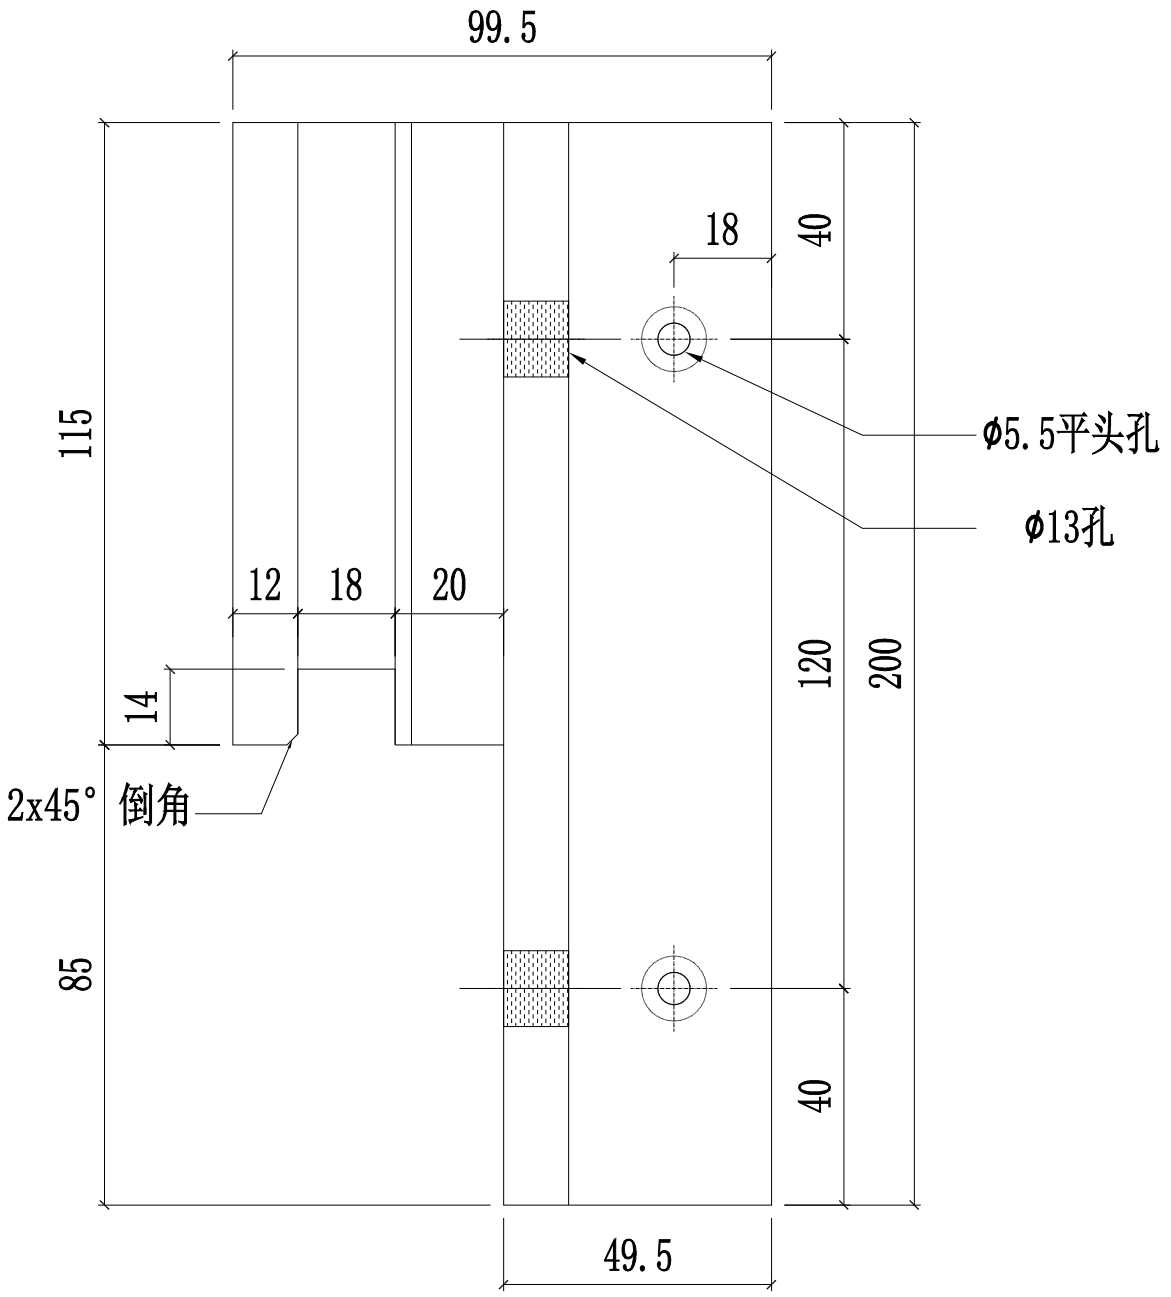

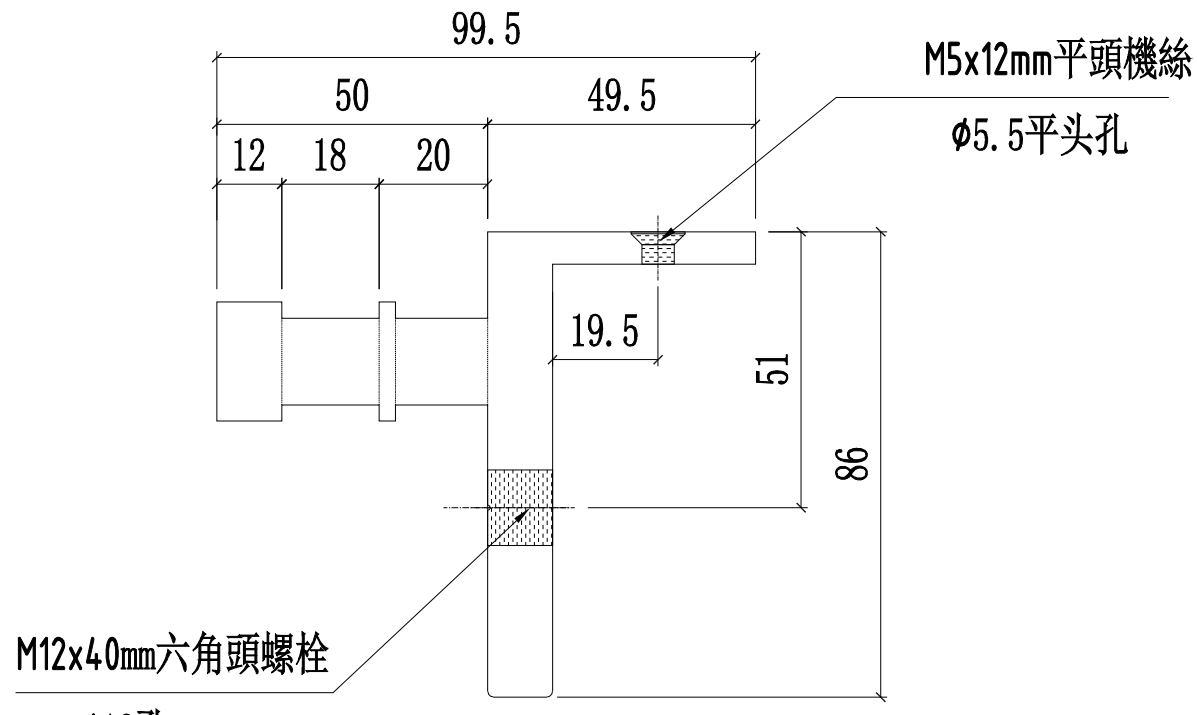

名稱	掛碼	制圖	付吉寧	2022.04.06	修改			
材料	X85998	復核	謝永林	2022.04.16	日期			
顏色	MILL	批準	胡哥		圖號	KM-GM02		

美特鋁質 有限公司
MIDI Aluminium Fabricator Ltd.

加工圖表見:KM-GM02

工程號	J853	地盤	延坪道住宅


層數	數量	總數	位置	樓層
14	1	14	CW-PLBG06	6F-15F,17F-22F
3	1	3	CW-PLBG06a	5F,16F,25F
1	1	1	CW-PLBG06b	23F
14	1	14	CW-PLMG06	6F-15F,17F-22F
3	1	3	CW-PLMG06a	5F,16F,25F
1	1	1	CW-PLMG06b	23F
10	1	10	CW-PTMG06	10F-15F,17F-22F
2	1	2	CW-PTMG06a	16F,25F
1	1	1	CW-PTMG06b	23F
10	1	10	CW-PTMG06X	10F-15F,17F-22F
2	1	2	CW-PTMG06aX	16F,25F
1	1	1	CW-PTMG06bX	23F
10	1	10	CW-PRMB06	10F-15F,17F-22F
2	1	2	CW-PRMB06a	16F,25F
1	1	1	CW-PRMB06b	23F
14	1	14	CW-PTMB10	6F-15F,17F-22F
3	1	3	CW-PTMB10	5F,16F,25F
1	1	1	CW-PTMB10b	23F
14	1	14	CW-PTBG10	6F-15F,17F-22F
3	1	3	CW-PTBG10a	5F,16F,25F
1	1	1	CW-PTBG10b	23F
14	1	14	CW-PTBG19	6F-15F,17F-22F
3	1	3	CW-PTBG19a	5F,16F,25F
1	1	1	CW-PTBG19b	23F
14	1	14	CW-PTMB19	6F-15F,17F-22F
3	1	3	CW-PTMB19a	5F,16F,25F
1	1	1	CW-PTMB19b	23F
14	1	14	CW-PTMG21	6F-15F,17F-22F
3	1	3	CW-PTMG21a	5F,16F,25F
1	1	1	CW-PTMG21b	23F
14	1	14	CW-PTMG21X	6F-15F,17F-22F
3	1	3	CW-PTMG21aX	5F,16F,25F
1	1	1	CW-PTMG21bX	23F
10	1	10	CW-PTBB50	10F-15F,17F-22F
2	1	2	CW-PTBB50a	16F,25F
1	1	1	CW-PTBB50b	23F
10	1	10	CW-PTBB50X	10F-15F,17F-22F
2	1	2	CW-PTBB50aX	16F,25F
1	1	1	CW-PTBB50bX	23F
合計:		209		


數量	位置	數層
14	CW-601	6F-15F,17F-22F
3	CW-601a	5F,16F,25F
1	CW-601b	23F
14	CW-602	6F-15F,17F-22F
3	CW-602a	5F,16F,25F
1	CW-602b	23F
14	CW-603	6F-15F,17F-22F
3	CW-603a	5F,16F,25F
1	CW-603b	23F
14	CW-604	6F-15F,17F-22F
3	CW-604a	5F,16F,25F
1	CW-604b	23F
1	CW-604b	23F
14	CW-605	6F-15F,17F-22F
3	CW-605a	5F,16F,25F
1	CW-605b	23F
14	CW-606	6F-15F,17F-22F
3	CW-606a	5F,16F,25F
10	CW-613	10-15F,17F-22F
2	CW-613a	16F,25F
1	CW-613b	23F
10	CW-614	10F-15F,17F-22F
2	CW-614a	16F,25F
1	CW-614b	23F
10	CW-615	10-15F,17F-22F
2	CW-615a	16F,25F
1	CW-615b	23F
147	:總計	

名稱	掛碼	制圖	付吉寧	2022.04.06	修改			
材料	X85998	復核	謝永林	2022.04.16	日期			
顏色	MILL	批準	胡哥		圖號	KM-GM02(1)		

美特鋁質 有限公司
MIDI Aluminium Fabricator Ltd.

工程號	J853	地盤	延坪道住宅

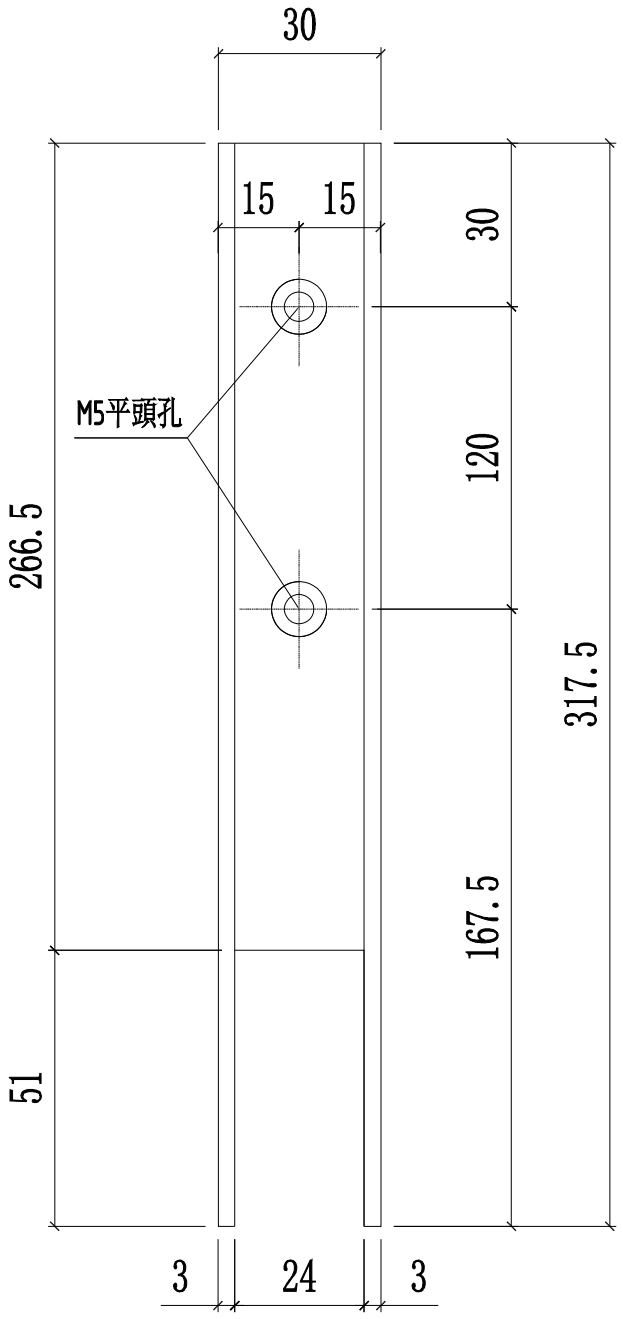

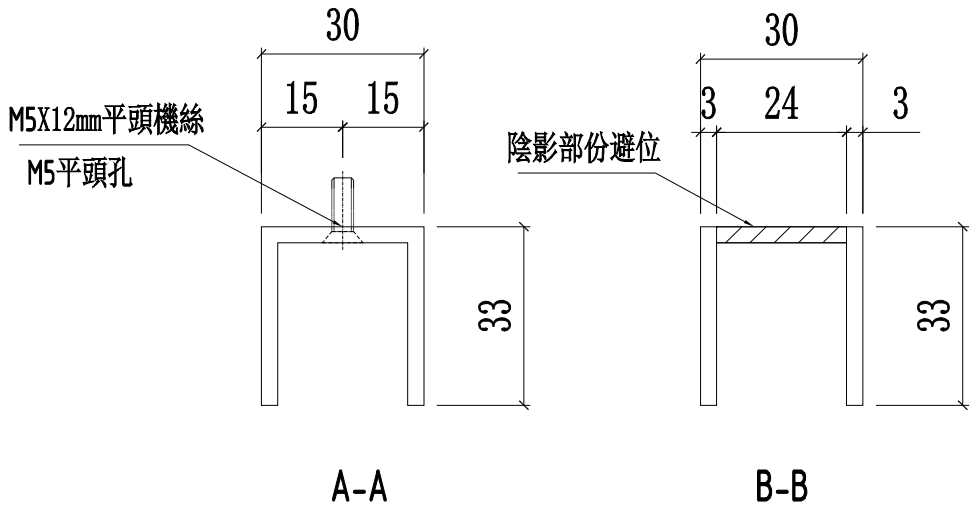



層數	數量	總數	位置	樓層
14	2	28	CW-PLBG06	6F-15F,17F-22F
3	2	6	CW-PLBG06a	5F,16F,25F
1	2	2	CW-PLBG06b	23F
14	2	28	CW-PLMG06	6F-15F,17F-22F
3	2	6	CW-PLMG06a	5F,16F,25F
1	2	2	CW-PLMG06b	23F
10	2	20	CW-PTMG06	10F-15F,17F-22F
2	2	4	CW-PTMG06a	16F,25F
1	2	2	CW-PTMG06b	23F
10	2	20	CW-PTMG06X	10F-15F,17F-22F
2	2	4	CW-PTMG06aX	16F,25F
1	2	2	CW-PTMG06bX	23F
10	2	20	CW-PRMB06	10F-15F,17F-22F
2	2	4	CW-PRMB06a	16F,25F
1	2	2	CW-PRMB06b	23F
14	2	28	CW-PTMB10	6F-15F,17F-22F
3	2	6	CW-PTMB10	5F,16F,25F
1	2	2	CW-PTMB10b	23F
14	2	28	CW-PTBG10	6F-15F,17F-22F
3	2	6	CW-PTBG10a	5F,16F,25F
1	2	2	CW-PTBG10b	23F
14	2	28	CW-PTBG19	6F-15F,17F-22F
3	2	6	CW-PTBG19a	5F,16F,25F
1	2	2	CW-PTBG19b	23F
14	2	28	CW-PTMB19	6F-15F,17F-22F
3	2	6	CW-PTMB19a	5F,16F,25F
1	2	2	CW-PTMB19b	23F
14	2	28	CW-PTMG21	6F-15F,17F-22F
3	2	6	CW-PTMG21a	5F,16F,25F
1	2	2	CW-PTMG21b	23F
14	2	28	CW-PTMG21X	6F-15F,17F-22F
3	2	6	CW-PTMG21aX	5F,16F,25F
1	2	2	CW-PTMG21bX	23F
10	2	20	CW-PTBB50	10F-15F,17F-22F
2	2	4	CW-PTBB50a	16F,25F
1	2	2	CW-PTBB50b	23F
10	2	20	CW-PTBB50X	10F-15F,17F-22F
2	2	4	CW-PTBB50aX	16F,25F
1	2	2	CW-PTBB50bX	23F
合計：		418		

名稱	攔河玻璃槽(生窗用)	制圖	付吉寧	2022.04.06	修改			
材料	JMFG0828	復核	謝永林	2022.04.16	日期			
顏色	MILL	批準	胡哥		圖號	LUC-01		

美特鋁質 有限公司
MIDI Aluminium Fabricator Ltd.

工程號	J853	地盤	延坪道住宅

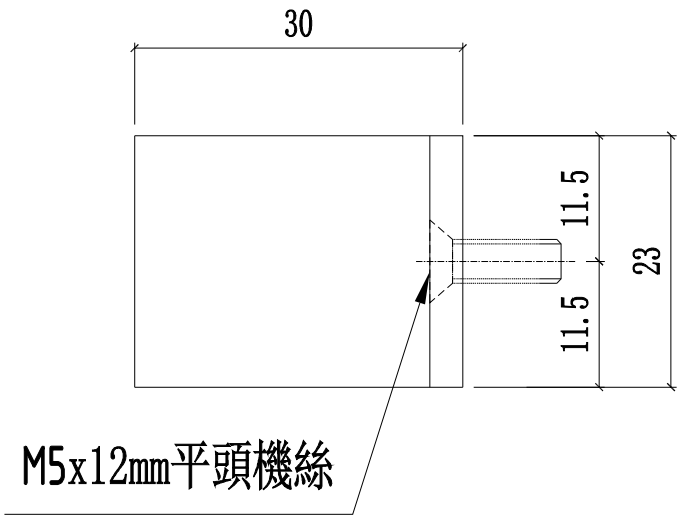

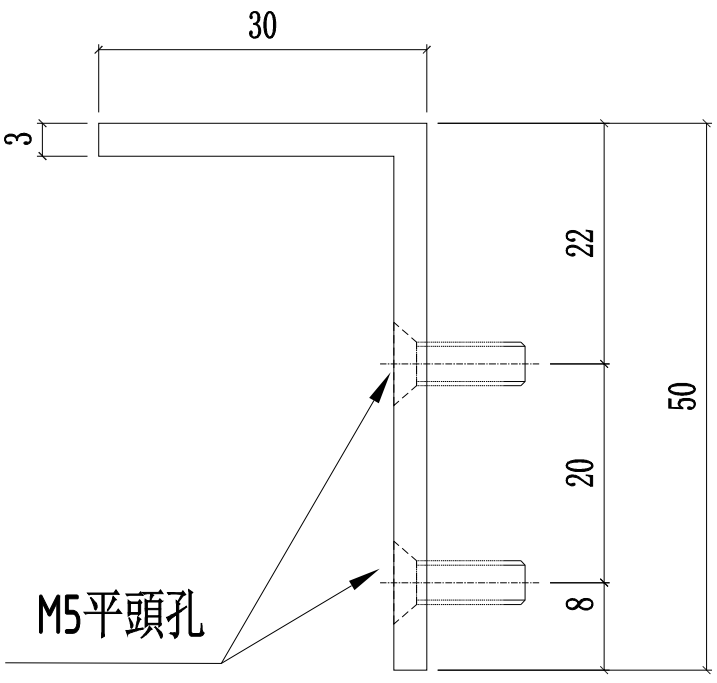


層數	數量	總數	位置	樓層
14	2	28	CW-PLBG06	6F-15F,17F-22F
3	2	6	CW-PLBG06a	5F,16F,25F
1	2	2	CW-PLBG06b	23F
14	2	28	CW-PLMG06	6F-15F,17F-22F
3	2	6	CW-PLMG06a	5F,16F,25F
1	2	2	CW-PLMG06b	23F
10	2	20	CW-PTMG06	10F-15F,17F-22F
2	2	4	CW-PTMG06a	16F,25F
1	2	2	CW-PTMG06b	23F
10	2	20	CW-PTMG06X	10F-15F,17F-22F
2	2	4	CW-PTMG06aX	16F,25F
1	2	2	CW-PTMG06bX	23F
10	2	20	CW-PRMB06	10F-15F,17F-22F
2	2	4	CW-PRMB06a	16F,25F
1	2	2	CW-PRMB06b	23F
14	2	28	CW-PTMB10	6F-15F,17F-22F
3	2	6	CW-PTMB10	5F,16F,25F
1	2	2	CW-PTMB10b	23F
14	2	28	CW-PTBG10	6F-15F,17F-22F
3	2	6	CW-PTBG10a	5F,16F,25F
1	2	2	CW-PTBG10b	23F
14	2	28	CW-PTBG19	6F-15F,17F-22F
3	2	6	CW-PTBG19a	5F,16F,25F
1	2	2	CW-PTBG19b	23F
14	2	28	CW-PTMB19	6F-15F,17F-22F
3	2	6	CW-PTMB19a	5F,16F,25F
1	2	2	CW-PTMB19b	23F
14	2	28	CW-PTMG21	6F-15F,17F-22F
3	2	6	CW-PTMG21a	5F,16F,25F
1	2	2	CW-PTMG21b	23F
14	2	28	CW-PTMG21X	6F-15F,17F-22F
3	2	6	CW-PTMG21aX	5F,16F,25F
1	2	2	CW-PTMG21bX	23F
10	2	20	CW-PTBB50	10F-15F,17F-22F
2	2	4	CW-PTBB50a	16F,25F
1	2	2	CW-PTBB50b	23F
10	2	20	CW-PTBB50X	10F-15F,17F-22F
2	2	4	CW-PTBB50aX	16F,25F
1	2	2	CW-PTBB50bX	23F
合計:		418		

名稱	攔河玻璃用鋁角	制圖	付吉寧	2022.04.06	修改			
材料	JM1030	復核	謝永林	2022.04.16	日期			
顏色	MILL	批準	胡哥		圖號	UN-AG01		


美特鋁質 有限公司
MIDI Aluminium Fabricator Ltd.

數據表見:SS-03(1)

工程號	J853	地盤	延坪道住宅

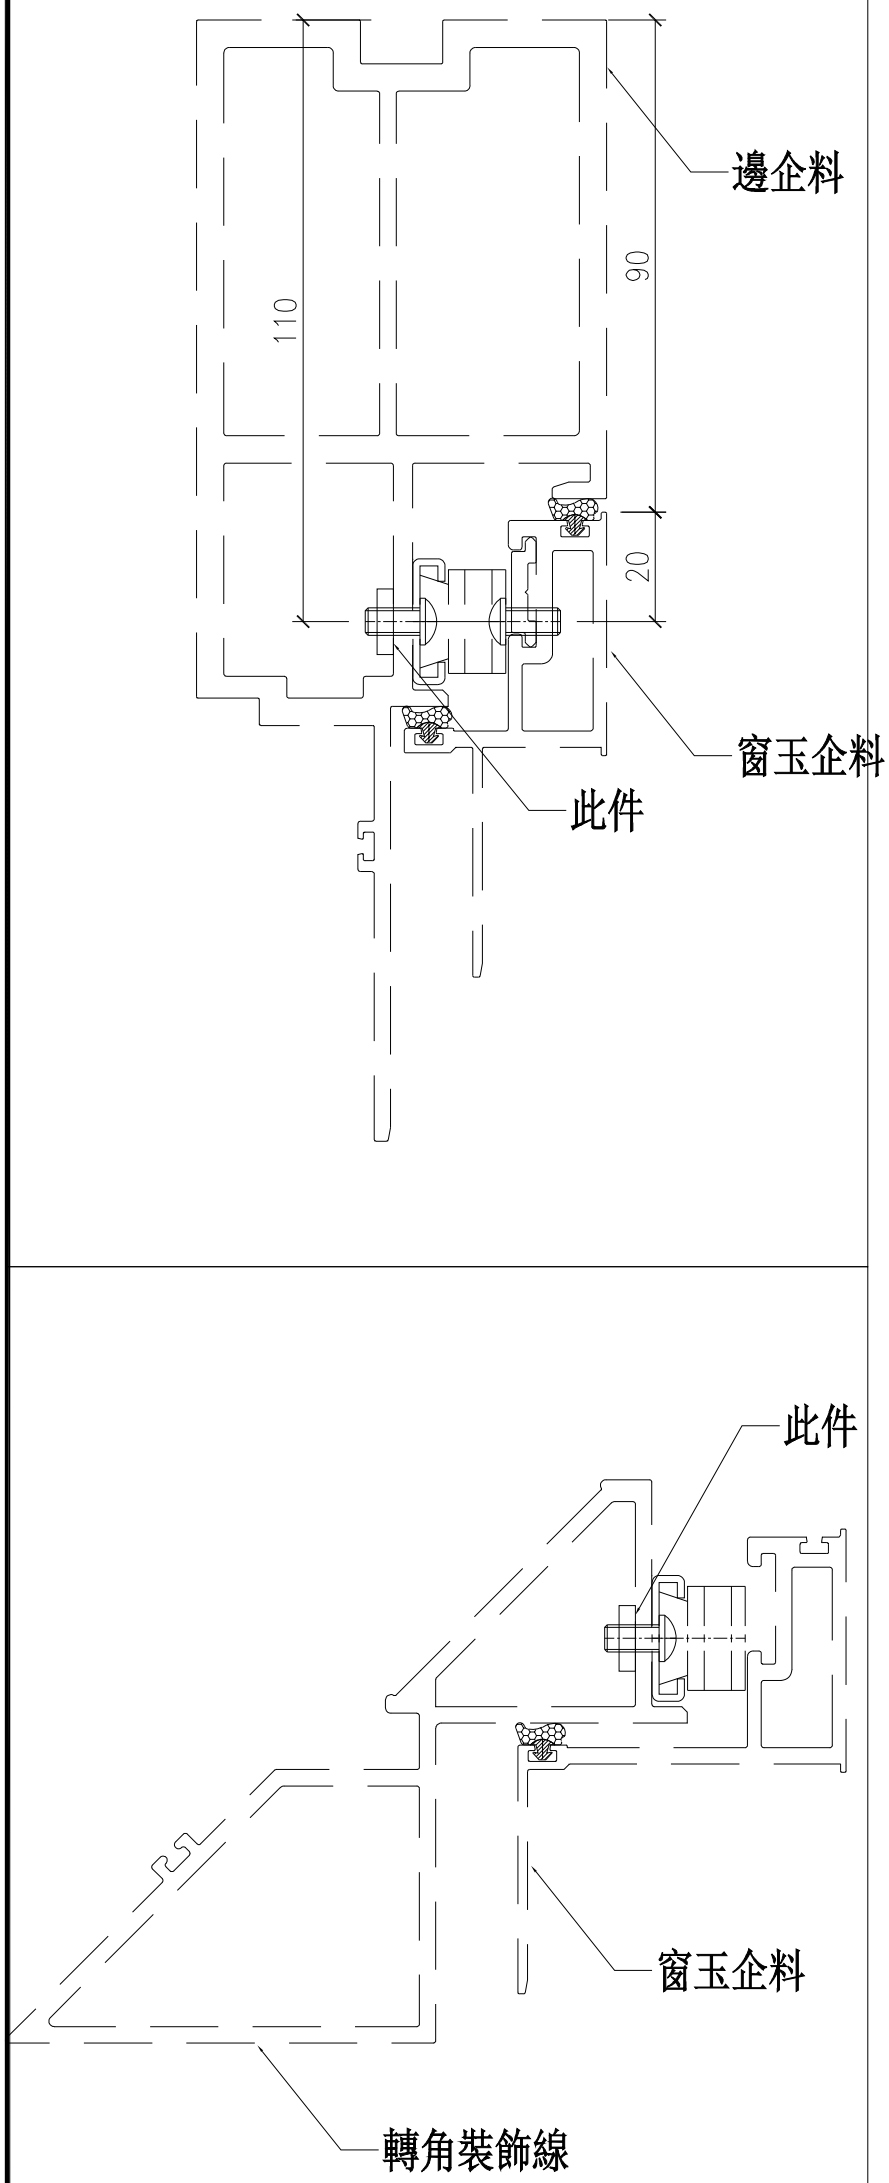

修改加力巴長度及孔位

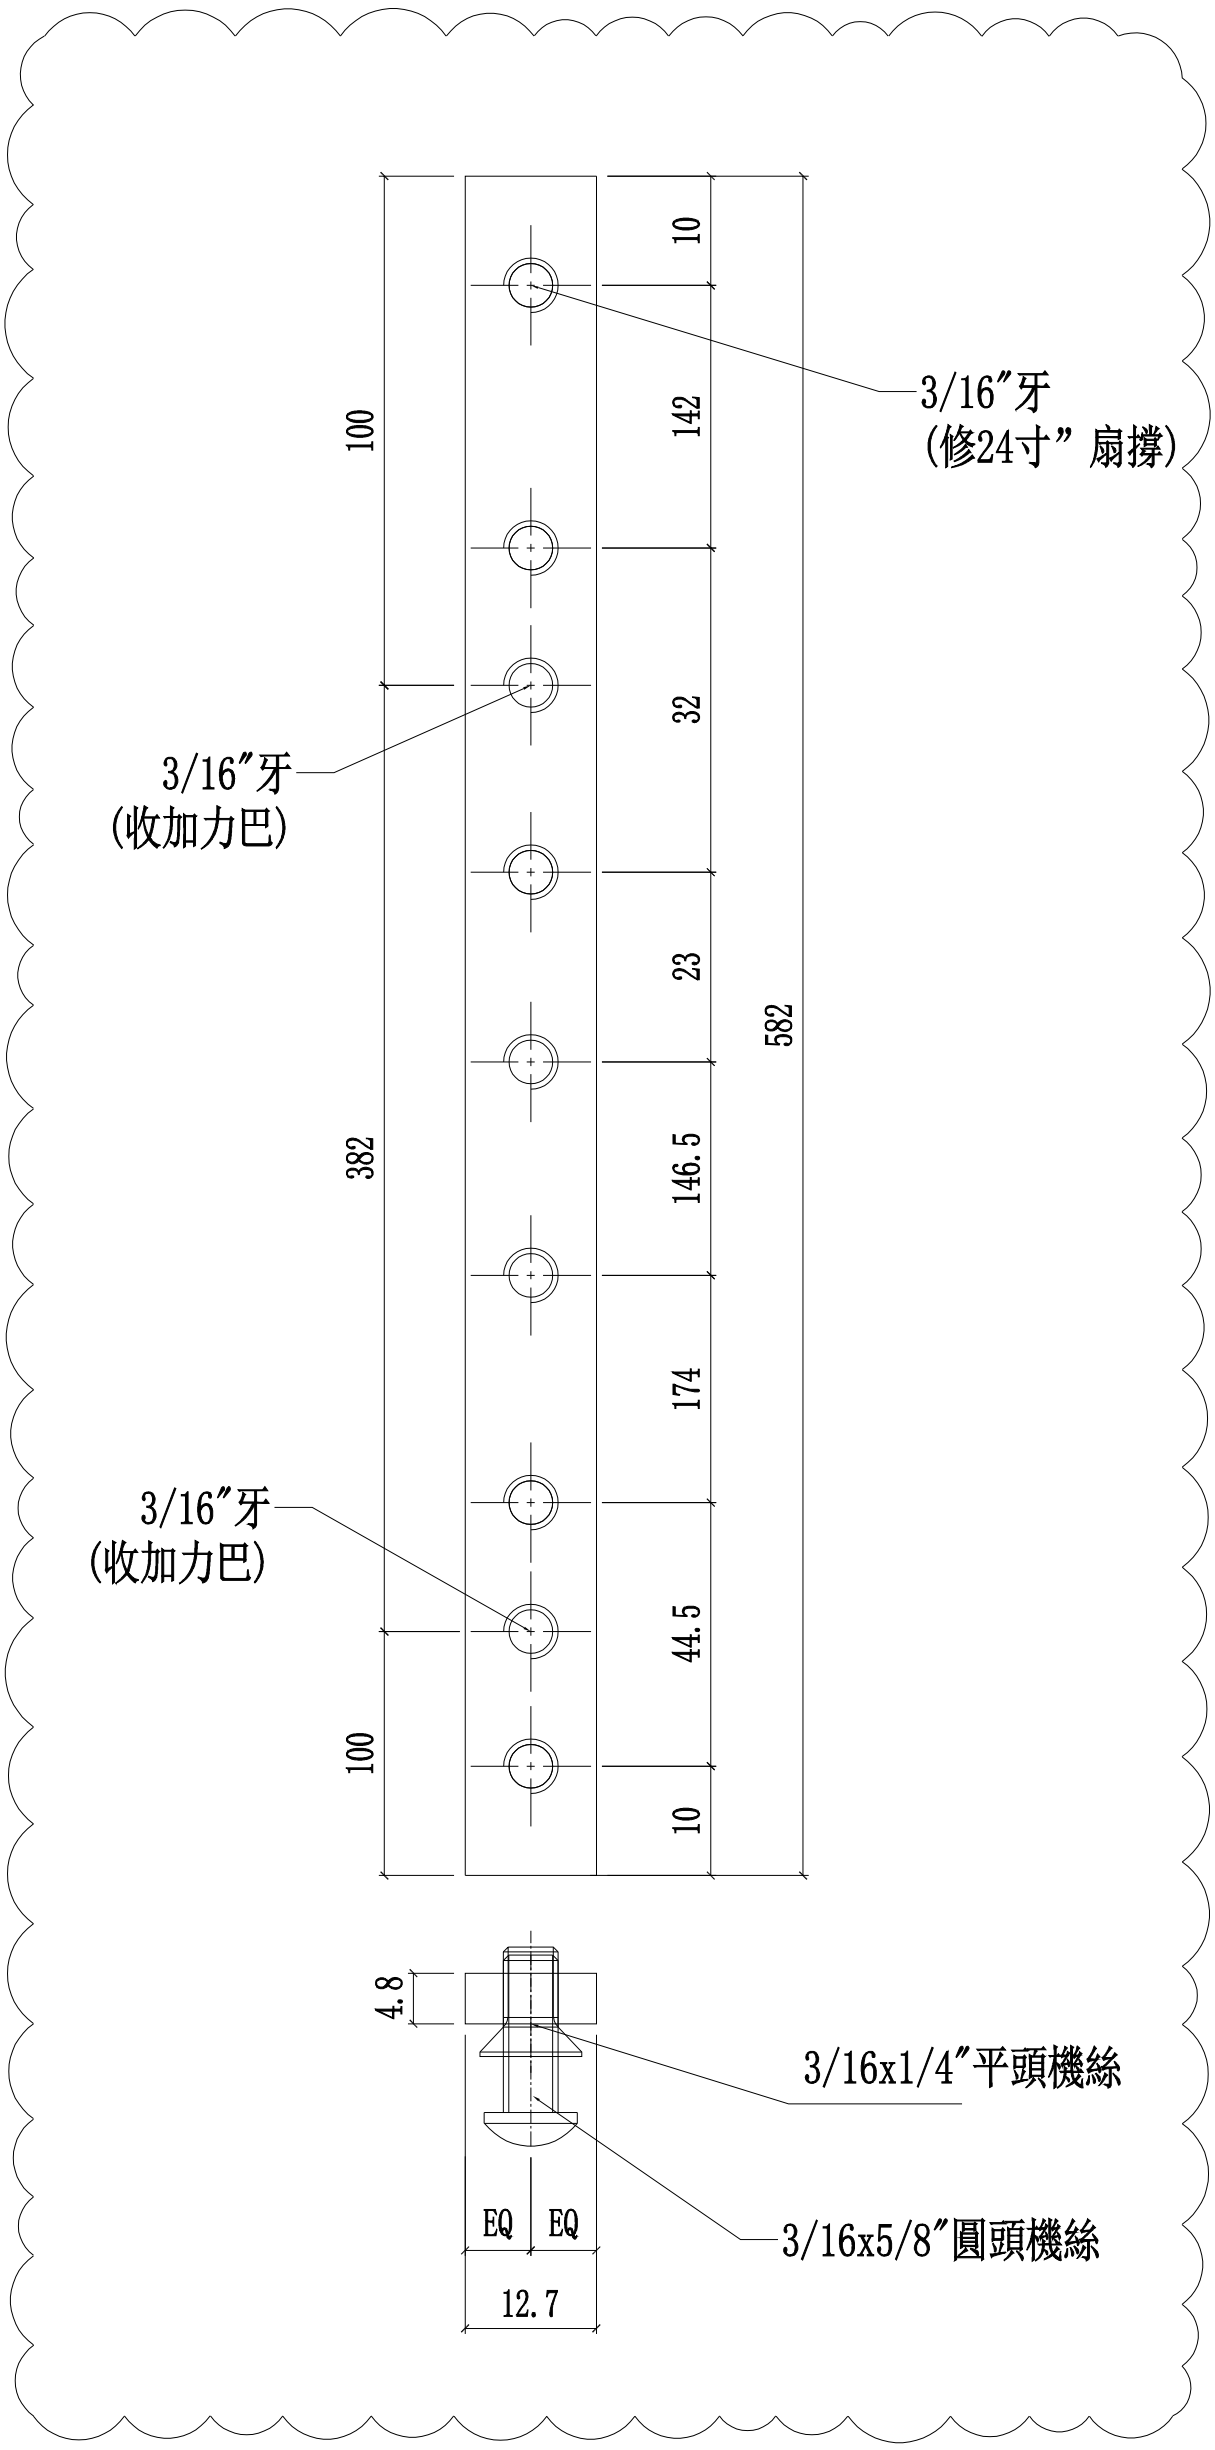

名稱	扇撐加力巴(邊企用)	制圖	付吉寧	2021.11.28	修改			
材料	12.7*4.8mm鋁巴	復核	謝永林	2021.12.14	日期			
顏色	MILL	批準	胡哥		圖號	SS-03		

美特鋁質 有限公司
MIDI Aluminium Fabricator Ltd.

加工圖見:SS-03

工程號	J853	地盤	延坪道住宅


樓層	數量	總數	位置	樓層
14	1	14	CW-PTBG10	6F-15F,17F-22F
3	1	3	CW-PTBG10a	5F,16F,25F
1	1	1	CW-PTBG10b	23F
14	1	14	CW-PTBG19	6F-15F,17F-22F
3	1	3	CW-PTBG19a	5F,16F,25F
1	1	1	CW-PTBG19b	23F
14	1	14	CW-PTMB10	6F-15F,17F-22F
3	1	3	CW-PTMB10a	5F,16F,25F
1	1	1	CW-PTMB10b	23F
14	1	14	CW-PTMB19	6F-15F,17F-22F
3	1	3	CW-PTMB19a	5F,16F,25F
1	1	1	CW-PTMB19b	23F
10	2	20	CW-PTBB50	10F-15F,17F-22F
2	2	4	CW-PTBB50a	16F,25F
1	2	2	CW-PTBB50b	23F
10	2	20	CW-PTBB50	10F-15F,17F-22F
2	2	4	CW-PTBB50a	16F,25F
1	2	2	CW-PTBB50b	23F
合計:		124		

名稱	扇撐加力巴(邊企用)	制圖	付吉寧	2021.11.28	修改			
材料	12.7*4.8mm鋁巴	復核	謝永林	2021.12.14	日期			
顏色	MILL	批準	胡哥		圖號	SS-03(1)		

美特鋁質 有限公司
MIDI Aluminium Fabricator Ltd.

工程號	J853	地盤	延坪道住宅

數據表見:SS-04(1)

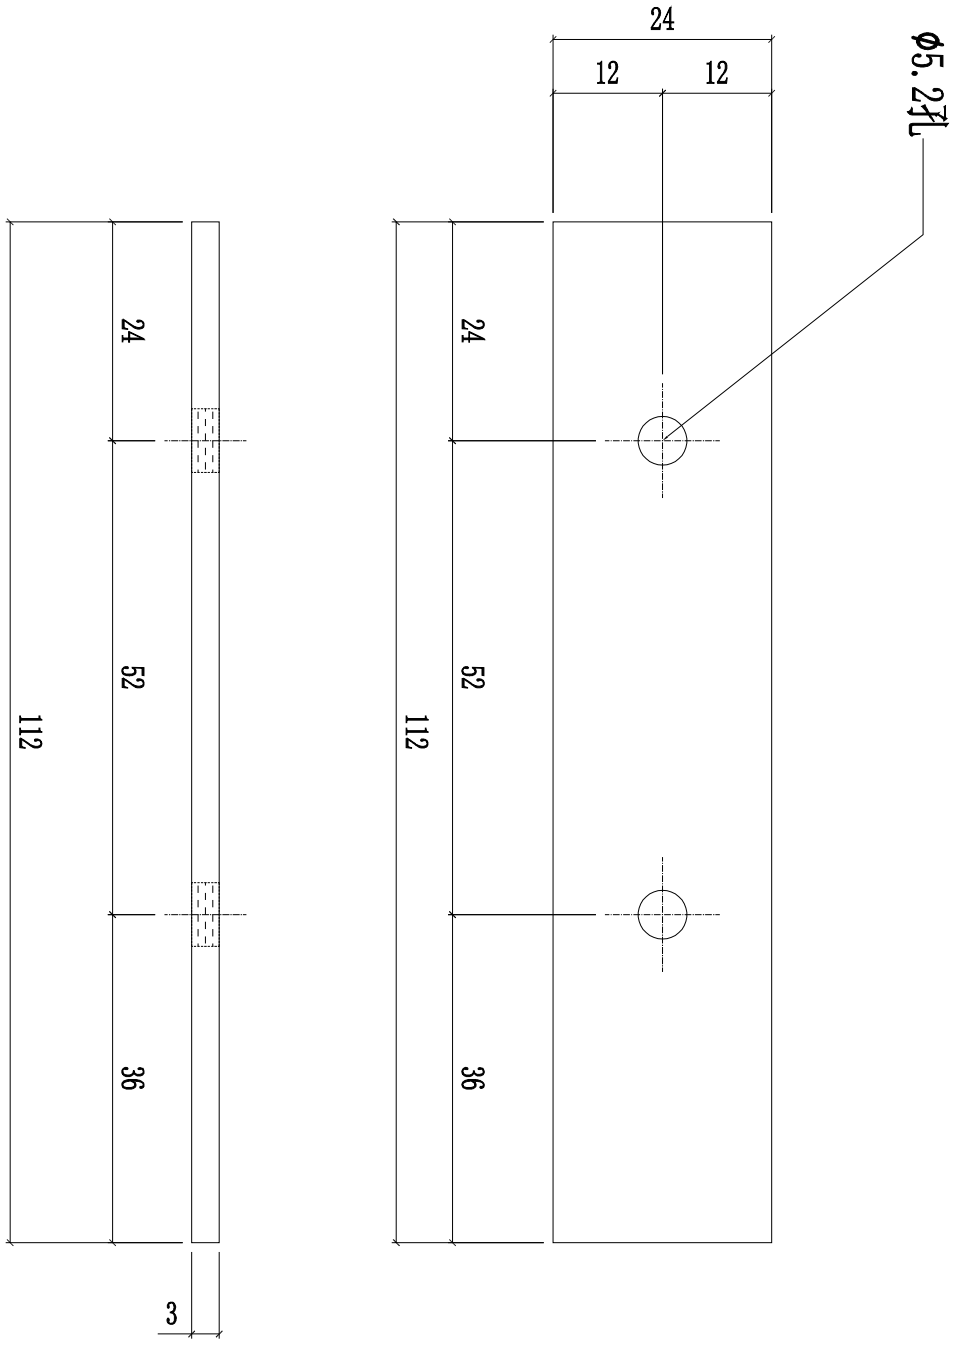

名稱	擋水巴	制圖	付吉寧	2022.04.06	修改			
材料	3㎜鋁板	復核	謝永林	2022.04.16	日期			
顏色	MILL	批準	胡哥		圖號	SS-04		

加工圖表見:SS-04

樓層	數量	總數	位置	數層
14	2	28	CW-601	6F-15F, 17F-22F
3	2	6	CW-601a	5F, 16F, 25F
1	2	2	CW-601b	23F
14	2	28	CW-602	6F-15F, 17F-22F
3	2	6	CW-602a	5F, 16F, 25F
1	2	2	CW-602b	23F
14	2	28	CW-603	6F-15F, 17F-22F
3	2	6	CW-603a	5F, 16F, 25F
1	2	2	CW-603b	23F
14	2	28	CW-604	6F-15F, 17F-22F
3	2	6	CW-604a	5F, 16F, 25F
1	2	2	CW-604b	23F
1	2	2	CW-604b	23F
14	2	28	CW-606	6F-15F, 17F-22F
3	2	6	CW-606a	5F, 16F, 25F
10	2	20	CW-613	10-15F, 17F-22F
2	2	4	CW-613a	16F, 25F
1	2	2	CW-613b	23F
10	2	20	CW-614	10F-15F, 17F-22F
2	2	4	CW-614a	16F, 25F
1	2	2	CW-614b	23F
10	2	20	CW-615	10-15F, 17F-22F
2	2	4	CW-615a	16F, 25F
1	2	2	CW-615b	23F
合計:		258		

樓層	數量	總數	位置	樓層
14	2	28	CW-PLBG06	6F-15F, 17F-22F
3	2	6	CW-PLBG06a	5F, 16F, 25F
1	2	2	CW-PLBG06b	23F
10	2	20	CW-PRMB06	10F-15F, 17F-22F
2	2	4	CW-PRMB06a	16F, 25F
1	2	2	CW-PRMB06b	23F
14	2	28	CW-PTBG10	6F-15F, 17F-22F
3	2	6	CW-PTBG10a	5F, 16F, 25F
1	2	2	CW-PTBG10b	23F
14	2	28	CW-PTMB10	6F-15F, 17F-22F
3	2	6	CW-PTMB10a	5F, 16F, 25F
1	2	2	CW-PTMB10b	23F
14	2	28	CW-PTBG19	6F-15F, 17F-22F
3	2	6	CW-PTBG19a	5F, 16F, 25F
1	2	2	CW-PTBG19b	23F
14	2	28	CW-PTMB19	6F-15F, 17F-22F
3	2	6	CW-PTMB19a	5F, 16F, 25F
1	2	2	CW-PTMB19b	23F
10	4	40	CW-PTBB50	10F-15F, 17F-22F
2	4	8	CW-PTBB50a	16F, 25F
1	4	4	CW-PTBB50b	23F
10	4	40	CW-PTBB50X	10F-15F, 17F-22F
2	4	8	CW-PTBB50aX	16F, 25F
1	4	4	CW-PTBB50bX	23F
合計:		310		

美特鋁質 有限公司
MIDI Aluminium Fabricator Ltd.

工程號	J853
地盤	延坪道住宅

修改	日期	圖號
		SS-04(1)
2022.04.06	2022.04.16	


制圖	付吉寧	
復核	謝永林	胡哥
批準		

名稱	擋水巴
材料	3mm鋁板
顏色	MILL

美特鋁質 有限公司
MIDI Aluminium Fabricator Ltd.

工程號	J853	地盤	延坪道住宅

數據表見:SS-05(1)

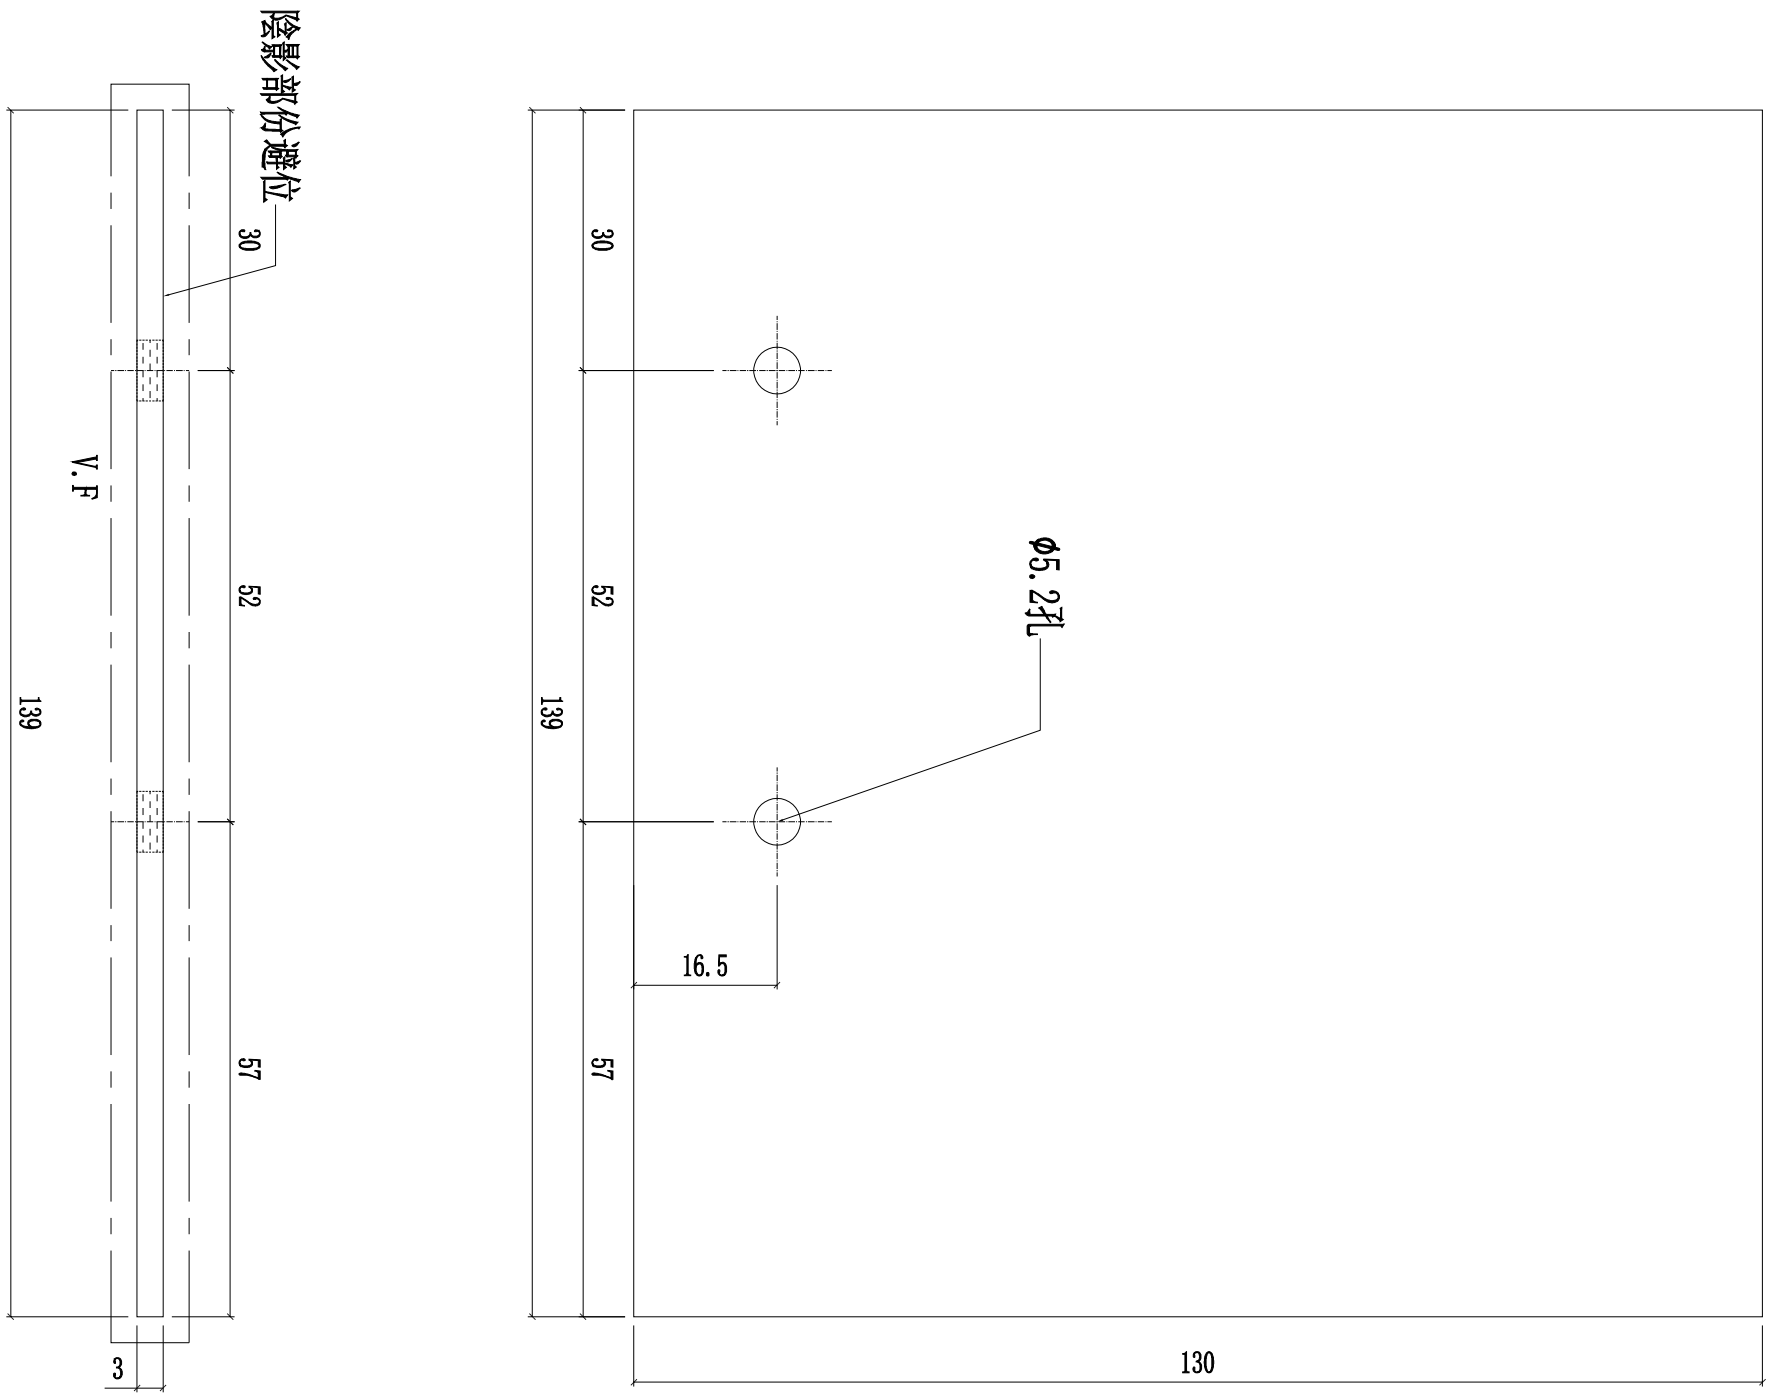

名稱	擋水巴	制圖	付吉寧	2022.04.06	修改			
材料	3㎜鋁板	復核	謝永林	2022.04.16	日期			
顏色	EC-DG-D334232-ZD1	批準	胡哥		圖號	SS-05		

加工圖表見:SS-05

樓層	數量	總數	位置	數層
14	1	14	CW-601	6F-15F,17F-22F
3	1	3	CW-601a	5F,16F,25F
1	1	1	CW-601b	23F
14	1	14	CW-602	6F-15F,17F-22F
3	1	3	CW-602a	5F,16F,25F
1	1	1	CW-602b	23F
14	1	14	CW-603	6F-15F,17F-22F
3	1	3	CW-603a	5F,16F,25F
1	1	1	CW-603b	23F
14	1	14	CW-604	6F-15F,17F-22F
3	1	3	CW-604a	5F,16F,25F
1	1	1	CW-604b	23F
1	1	1	CW-604b	23F
14	1	14	CW-606	6F-15F,17F-22F
3	1	3	CW-606a	5F,16F,25F
10	1	10	CW-613	10-15F,17F-22F
2	1	2	CW-613a	16F,25F
1	1	1	CW-613b	23F
10	1	10	CW-614	10F-15F,17F-22F
2	1	2	CW-614a	16F,25F
1	1	1	CW-614b	23F
10	1	10	CW-615	10-15F,17F-22F
2	1	2	CW-615a	16F,25F
1	1	1	CW-615b	23F
合計:		129		

樓層	數量	總數	位置	樓層
14	1	14	CW-PLBG06	6F-15F,17F-22F
3	1	3	CW-PLBG06a	5F,16F,25F
1	1	1	CW-PLBG06b	23F
10	1	10	CW-PRMB06	10F-15F,17F-22F
2	1	2	CW-PRMB06a	16F,25F
1	1	1	CW-PRMB06b	23F
14	1	14	CW-PTBG10	6F-15F,17F-22F
3	1	3	CW-PTBG10a	5F,16F,25F
1	1	1	CW-PTBG10b	23F
14	1	14	CW-PTMB10	6F-15F,17F-22F
3	1	3	CW-PTMB10a	5F,16F,25F
1	1	1	CW-PTMB10b	23F
14	1	14	CW-PTBG19	6F-15F,17F-22F
3	1	3	CW-PTBG19a	5F,16F,25F
1	1	1	CW-PTBG19b	23F
14	1	14	CW-PTMB19	6F-15F,17F-22F
3	1	3	CW-PTMB19a	5F,16F,25F
1	1	1	CW-PTMB19b	23F
10	2	20	CW-PTBB50	10F-15F,17F-22F
2	2	4	CW-PTBB50a	16F,25F
1	2	2	CW-PTBB50b	23F
10	2	20	CW-PTBB50X	10F-15F,17F-22F
2	2	4	CW-PTBB50aX	16F,25F
1	2	2	CW-PTBB50bX	23F
合計:		155		

美特鋁質 有限公司
MIDI Aluminium Fabricator Ltd.


工程號	J853
地盤	延坪道住宅


修改	日期	圖號
		SS-05(1)
2022.04.06	2022.04.16	

制圖	付吉寧		
復核	謝永林		
批準	胡哥		
名稱	擋水巴		
材料	3mm鋁板		
顏色	EC-DG-D334232-ZD1		


數據表見:AG-05Z(1)


擋水鋁角噴塗

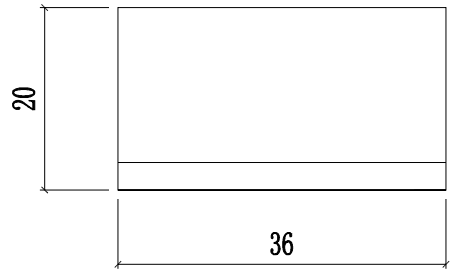

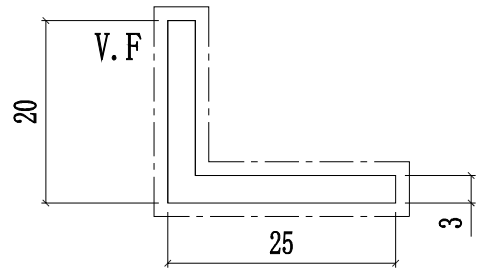

擋水鋁角安裝示意圖

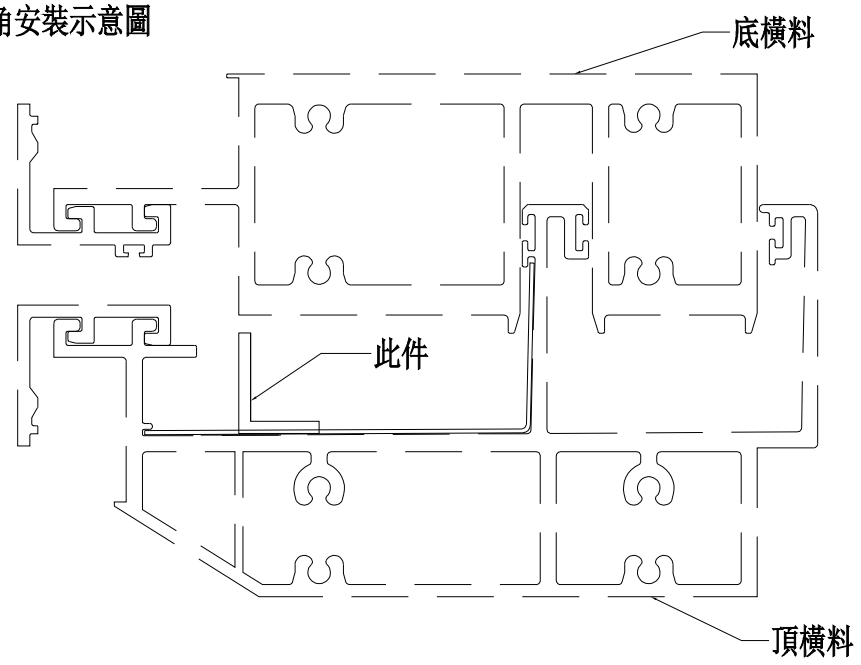

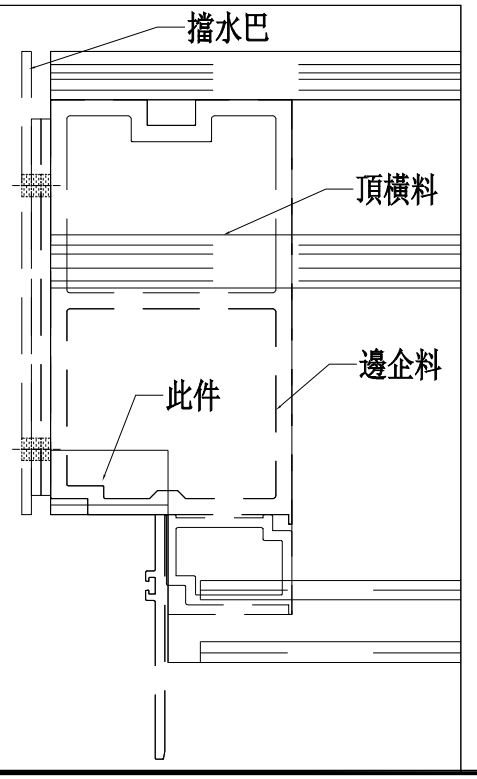

美特鋁質 有限公司
MIDI Aluminium Fabricator Ltd.

工程號	J853	地盤	延坪道住宅

修改	A		
日期	2022.05.13		
圖號	AG-05Z		

2022.04.06	制圖	付吉寧	
2022.04.16	復核	謝永林	
	批準	胡哥	

名稱	擋水鋁角
材料	20*25*3mm鋁角
顏色	EC-DG-D334232-ZD1

加工圖表見:AG-05Z

樓層	數量	總數	位置	數層
14	1	14	CW-601	6F-15F,17F-22F
3	1	3	CW-601a	5F,16F,25F
1	1	1	CW-601b	23F
14	1	14	CW-602	6F-15F,17F-22F
3	1	3	CW-602a	5F,16F,25F
1	1	1	CW-602b	23F
14	1	14	CW-603	6F-15F,17F-22F
3	1	3	CW-603a	5F,16F,25F
1	1	1	CW-603b	23F
14	1	14	CW-604	6F-15F,17F-22F
3	1	3	CW-604a	5F,16F,25F
1	1	1	CW-604b	23F
1	1	1	CW-604b	23F
14	1	14	CW-606	6F-15F,17F-22F
3	1	3	CW-606a	5F,16F,25F
10	1	10	CW-613	10-15F,17F-22F
2	1	2	CW-613a	16F,25F
1	1	1	CW-613b	23F
10	1	10	CW-614	10F-15F,17F-22F
2	1	2	CW-614a	16F,25F
1	1	1	CW-614b	23F
10	1	10	CW-615	10-15F,17F-22F
2	1	2	CW-615a	16F,25F
1	1	1	CW-615b	23F
合計:		129		

樓層	數量	總數	位置	樓層
14	1	14	CW-PLBG06	6F-15F,17F-22F
3	1	3	CW-PLBG06a	5F,16F,25F
1	1	1	CW-PLBG06b	23F
10	1	10	CW-PRMB06	10F-15F,17F-22F
2	1	2	CW-PRMB06a	16F,25F
1	1	1	CW-PRMB06b	23F
14	1	14	CW-PTBG10	6F-15F,17F-22F
3	1	3	CW-PTBG10a	5F,16F,25F
1	1	1	CW-PTBG10b	23F
14	1	14	CW-PTMB10	6F-15F,17F-22F
3	1	3	CW-PTMB10a	5F,16F,25F
1	1	1	CW-PTMB10b	23F
14	1	14	CW-PTBG19	6F-15F,17F-22F
3	1	3	CW-PTBG19a	5F,16F,25F
1	1	1	CW-PTBG19b	23F
14	1	14	CW-PTMB19	6F-15F,17F-22F
3	1	3	CW-PTMB19a	5F,16F,25F
1	1	1	CW-PTMB19b	23F
10	2	20	CW-PTBB50	10F-15F,17F-22F
2	2	4	CW-PTBB50a	16F,25F
1	2	2	CW-PTBB50b	23F
10	2	20	CW-PTBB50X	10F-15F,17F-22F
2	2	4	CW-PTBB50aX	16F,25F
1	2	2	CW-PTBB50bX	23F
合計:		155		

美特鋁質 有限公司
MIDI Aluminium Fabricator Ltd.

工程號	J853
地盤	延坪道住宅

修改	日期	圖號
		AG-05Z(1)
A	2022.05.13	
2022.04.06	2022.04.16	

制圖	復核	批準
付吉寧	謝永林	胡哥


名稱	材料	顏色
擋水鋁角	20*25*3mm鋁角	MILL


美特鋁質 有限公司
MIDI Aluminium Fabricator Ltd.

工程號	MILL	地盤	延坪道住宅

數據表見:UN-Z01(1)

數據表見:UN-Z01(2)

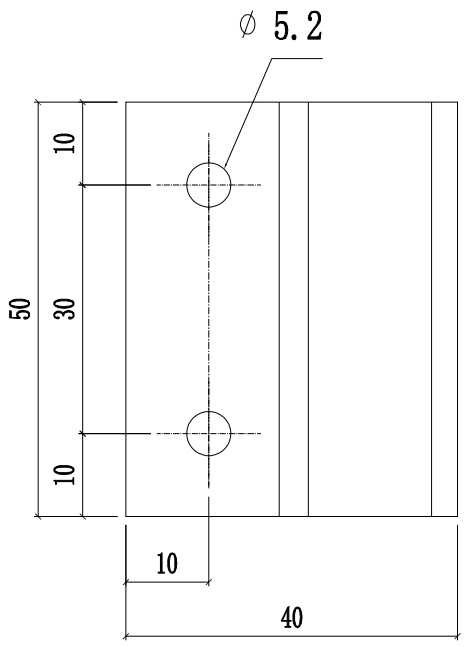

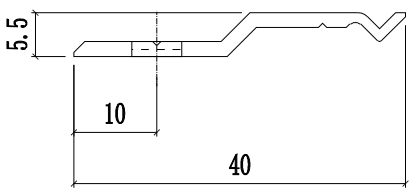

樓層	數量	總數	使用位置	樓層
10	3	30	CW-615	10F-15F，17F-22F
2	3	6	CW-615a	16F，25F
1	3	3	CW-615b	23F
14	4	56	CW-602	6F-15F，17F-22F
3	4	12	CW-602a	5F，16F，25F
1	4	4	CW-602b	23F
14	4	56	CW-601	6F-15F,17F-22F
3	4	12	CW-601a	5F,16F,25F
1	4	4	CW-601b	23F
14	4	56	CW-606	6F-15F,17F-22F
3	4	12	CW-606a	5F,16F,25F
1	4	4	CW-606b	23F
10	4	40	CW-613	10F-15F，17F-22F
2	4	8	CW-613a	16F，25F
1	4	4	CW-613b	23F
14	4	56	CW-605	6F-15F,17F-22F
3	4	12	CW-605	5F,16F,25F
1	4	4	CW-605	23F
10	4	40	CW-529	10F-15F,17F-22F
2	4	8	CW-529a	16F,25F
1	4	4	CW-529b	23F
14	5	70	CW-603	6F-15F,17F-22F
3	5	15	CW-603a	5F,16F,25F
1	5	5	CW-603b	23F
14	5	70	CW-604	6F-15F，17F-22F
3	5	15	CW-604a	5F，16F，25F
1	5	5	CW-604b	23F
總計：		611		

名稱	Z字碼(橫料用)	制圖	付吉寧	2022.04.06	修改			
材料	-	復核	謝永林	2022.04.16	日期			
顏色	JMQ213457(三塗)	批準	胡哥		圖號	UN-Z01		

美特鋁質 有限公司
MIDI Aluminium Fabricator Ltd.

工程號	MILL	地盤	延坪道住宅

加工圖表見:UN-Z01


層數	數量	總數	使用位置	樓層
14	2	28	CW-PLBG06	6F-15F,17F-22F
3	2	6	CW-PLBG06a	5F,16F,25F
1	2	2	CW-PLBG06b	23F
14	2	28	CW-PLMG06	6F-15F,17F-22F
3	2	6	CW-PLMG06a	5F,16F,25F
1	2	2	CW-PLMG06b	23F
10	2	20	CW-PTMG06	10F-15F,17F-22F
2	2	4	CW-PTMG06a	16F,25F
1	2	2	CW-PTMG06b	23F
10	2	20	CW-PTMG06X	10F-15F,17F-22F
2	2	4	CW-PTMG06aX	16F,25F
1	2	2	CW-PTMG06bX	23F
10	2	20	CW-PRMB06	10F-15F,17F-22F
2	2	4	CW-PRMB06a	16F,25F
1	2	2	CW-PRMB06b	23F
14	2	28	CW-PTMB10	6F-15F,17F-22F
3	2	6	CW-PTMB10	5F,16F,25F
1	2	2	CW-PTMB10b	23F
14	2	28	CW-PTBG10	6F-15F,17F-22F
3	2	6	CW-PTBG10a	5F,16F,25F
1	2	2	CW-PTBG10b	23F
14	2	28	CW-PTBG19	6F-15F,17F-22F
3	2	6	CW-PTBG19a	5F,16F,25F
1	2	2	CW-PTBG19b	23F
14	2	28	CW-PTMB19	6F-15F,17F-22F
3	2	6	CW-PTMB19a	5F,16F,25F
1	2	2	CW-PTMB19b	23F
14	3	42	CW-PTMG21	6F-15F,17F-22F
3	3	9	CW-PTMG21a	5F,16F,25F
1	3	3	CW-PTMG21b	23F
14	3	42	CW-PTMG21X	6F-15F,17F-22F
3	3	9	CW-PTMG21aX	5F,16F,25F
1	3	3	CW-PTMG21bX	23F
10	4	40	CW-PTBB50	10F-15F,17F-22F
2	4	8	CW-PTBB50a	16F,25F
1	4	4	CW-PTBB50b	23F
10	4	40	CW-PTBB50X	10F-15F,17F-22F
2	4	8	CW-PTBB50aX	16F,25F
1	4	4	CW-PTBB50bX	23F
合計:		506		


名稱	Z字碼(橫料用)	制圖	付吉寧	2022.04.06	修改			
材料	-	復核	謝永林	2022.04.16	日期			
顏色	JMQ213457(三塗)	批準	胡哥		圖號	UN-Z01(1)		

美特鋁質 有限公司
MIDI Aluminium Fabricator Ltd.

工程號	MILL	地盤	延坪道住宅

數據表見:UN-Z02(1)

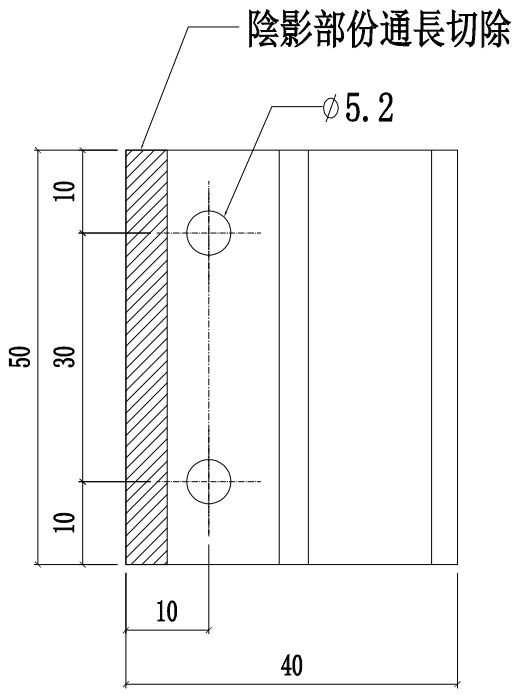

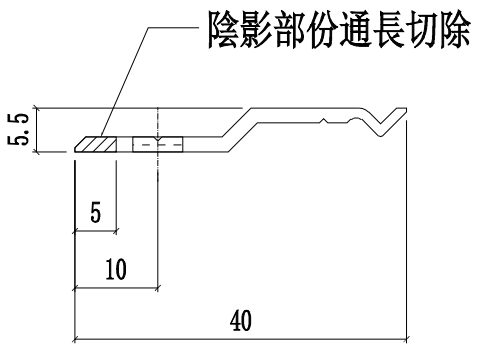

層數	用量	總數	位置	樓層
14	9	126	CW-601	6F-15F,17-21F
3	8	24	CW-601a	5F,16F,25F
1	8	8	CW-601b	23F
14	9	126	CW-602	6F-15F,17-21F
3	8	24	CW-602a	5F,16F,25F
1	8	8	CW-602b	23F
14	9	126	CW-603	6F-15F,17-21F
3	8	24	CW-603a	5F,16F,25F
1	8	8	CW-603b	23F
14	9	126	CW-604	6F-15F,17-21F
3	8	24	CW-604a	5F,16F,25F
1	8	8	CW-604b	23F
14	9	126	CW-606	6F-15F,17-21F
3	8	24	CW-606a	5F,16F,25F
1	8	8	CW-606b	23F
10	9	90	CW-613	10F-15F,17F-22F
2	8	16	CW-613a	16F,25F
1	8	8	CW-613b	23F
10	9	90	CW-614	10F-15F,17F-22F
2	8	16	CW-614a	16F,25F
1	8	8	CW-614b	23F
10	9	90	CW-615	10F-15F,17F-22F
2	8	16	CW-615a	16F,25F
1	8	8	CW-615b	23F
合計：		1132		

名稱	Z字碼（邊企用）	制圖	付吉寧	2022.04.06	修改			
材料	-	復核	謝永林	2022.04.16	日期			
顏色	JMQ213457(三塗)	批準	胡哥		圖號	UN-Z02		

美特鋁質 有限公司
MIDI Aluminium Fabricator Ltd.

工程號	MILL	地盤	延坪道住宅

加工圖表見:UN-Z02


層數	用量	總數	位置	樓層
14	9	126	CW-PTMB10	6F-15F,17F-22F
3	8	24	CW-PTMB10a	5F,16F,25F
1	8	8	CW-PTMB10b	23F
14	9	126	CW-PTBG19	6F-15F,17-21F
3	8	24	CW-PTBG19a	5F,16F,25F
1	8	8	CW-PTBG19b	23F
14	9	126	CW-PTMB19	6F-15F,17-21F
3	8	24	CW-PTMB19a	5F,16F,25F
1	8	8	CW-PTMB19b	23F
14	9	126	CW-PTBG10	6F-15F,17F-22F
3	8	24	CW-PTBG10a	5F,16F,25F
1	8	8	CW-PTBG10b	23F
10	18	180	CW-PTBB50	10F-15F,17F-22F
2	16	32	CW-PTBB50a	16F,25F
1	16	16	CW-PTBB50b	23F
10	18	180	CW-PTBB50X	10F-15F,17F-22F
2	16	32	CW-PTBB50aX	16F,25F
1	16	16	CW-PTBB50bX	23F
10	9	90	CW-PRMB06	10F-15F,17F-22F
2	8	16	CW-PRMB06a	16F,25F
1	8	8	CW-PRMB06a	23F
14	9	126	CW-PLBG06	6F-15F,17-21F
3	8	24	CW-PLBG06a	5F,16F,25F
1	8	8	CW-PLBG06b	23F
合計:		1360		

名稱	Z字碼（邊企用）	制圖	付吉寧	2022.04.06	修改			
材料	-	復核	謝永林	2022.04.16	日期			
顏色	JMQ213457(三塗)	批準	胡哥		圖號	UN-Z02(1)		

美特鋁質 有限公司
MIDI Aluminium Fabricator Ltd.

數據表見:UN-Z03(1)

工程號	MILL	地盤	延坪道住宅

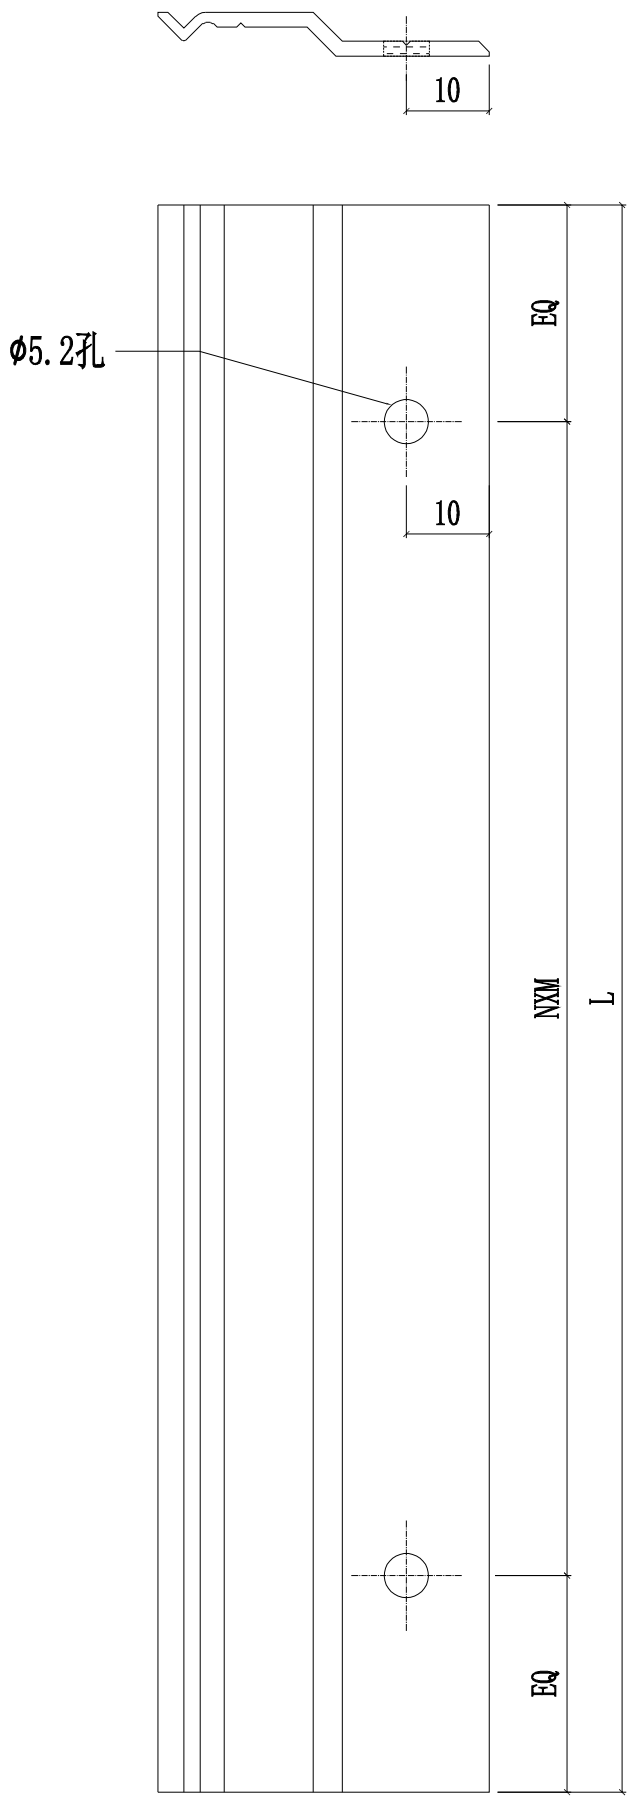

圖號	數量	L	N	X	M	EQ	使用位置	樓層
UN-Z03-01	14	2990	10	X	290	45	CW-601	6F-15F,17F-22F
	14	2990	10	X	290	45	CW-602	6F-15F,17F-22F
	14	2990	10	X	290	45	CW-603	6F-15F,17F-22F
	14	2990	10	X	290	45	CW-604	6F-15F,17F-22F
	14	2990	10	X	290	45	CW-606	6F-15F,17F-22F
	10	2990	10	X	290	45	CW-613	10-15F,17F-22F
	10	2990	10	X	290	45	CW-614	10F-15F,17F-22F
	10	2990	10	X	290	45	CW-615	10-15F,17F-22F
合計:	100							
UN-Z03-02	3	3140.0	10	X	300	70	CW-601a	5F,16F,25F
	3	3140.0	10	X	300	70	CW-602a	5F,16F,25F
	3	3140.0	10	X	300	70	CW-603a	5F,16F,25F
	3	3140.0	10	X	300	70	CW-604a	5F,16F,25F
	3	3140.0	10	X	300	70	CW-606a	5F,16F,25F
	2	3140.0	10	X	300	70	CW-613a	16F,25F
	2	3140.0	10	X	300	70	CW-614a	16F,25F
	2	3140.0	10	X	300	70	CW-615a	16F,25F
合計:	21							
UN-Z03-03	1	3240.0	11	X	290	25	CW-601b	23F
	1	3240.0	11	X	290	25	CW-602b	23F
	1	3240.0	11	X	290	25	CW-603b	23F
	1	3240.0	11	X	290	25	CW-604b	23F
	1	3240.0	11	X	290	25	CW-606b	23F
	1	3240.0	11	X	290	25	CW-613b	23F
	1	3240.0	11	X	290	25	CW-614b	23F
	1	3240.0	11	X	290	25	CW-615b	23F
合計:	7							

名稱	Z字碼（邊企用）	制圖	付吉寧	2022.04.06	修改			
材料	-	復核	謝永林	2022.04.16	日期			
顏色	JMQ213457(三塗)	批準	胡哥		圖號	UN-Z03		

美特鋁質 有限公司
MIDI Aluminium Fabricator Ltd.

加工圖表見:UN-Z03


工程號	MILL	地盤	延坪道住宅

圖號	數量	L	N	X	M	EQ	使用位置	樓層
UN-Z03-01	14	2990	10	X	290	45	CW-PLBG06	6F-15F,17F-22F
	10	2990	10	X	290	45	CW-PRMB06	10F-15F,17F-22F
	14	2990	10	X	290	45	CW-PTBG10	6F-15F,17F-22F
	14	2990	10	X	290	45	CW-PTMB10	6F-15F,17F-22F
	14	2990	10	X	290	45	CW-PTBG19	6F-15F,17F-22F
	14	2990	10	X	290	45	CW-PTMB19	6F-15F,17F-22F
	20	2990	10	X	290	45	CW-PTBB50	10F-15F,17F-22F
	20	2990	10	X	290	45	CW-PTBB50X	10F-15F,17F-22F
合計:	120							
UN-Z03-02	3	3140.0	10	X	300	70	CW-PLBG06a	5F,16F,25F
	2	3140.0	10	X	300	70	CW-PRMB06a	16F,25F
	3	3140.0	10	X	300	70	CW-PTBG10a	5F,16F,25F
	3	3140.0	10	X	300	70	CW-PTMB10a	5F,16F,25F
	3	3140.0	10	X	300	70	CW-PTBG19a	5F,16F,25F
	3	3140.0	10	X	300	70	CW-PTMB19a	5F,16F,25F
	4	3140.0	10	X	300	70	CW-PTBB50a	16F,25F
	4	3140.0	10	X	300	70	CW-PTBB50aX	16F,25F
合計:	25							
UN-Z03-03	1	3240.0	11	X	290	25	CW-PLBG06b	23F
	1	3240.0	11	X	290	25	CW-PTBG10b	23F
	1	3240.0	11	X	290	25	CW-PTBG19b	23F
	2	3240.0	11	X	290	25	CW-PTBB50b	23F
	1	3240.0	11	X	290	25	CW-PRMB06b	23F
	2	3240.0	11	X	290	25	CW-PTBB50bX	23F
	1	3240.0	11	X	290	25	CW-PTMB10b	23F
	1	3240.0	11	X	290	25	CW-PTMB19b	23F
合計:	10							


名稱	Z字碼（邊企用）	制圖	付吉寧	2022.04.06	修改			
材料	-	復核	謝永林	2022.04.16	日期			
顏色	JMQ213457(三塗)	批準	胡哥		圖號	UN-Z03(1)		

美特鋁質 有限公司
MIDI Aluminium Fabricator Ltd.

工程號	J853	地盤	延坪道住宅

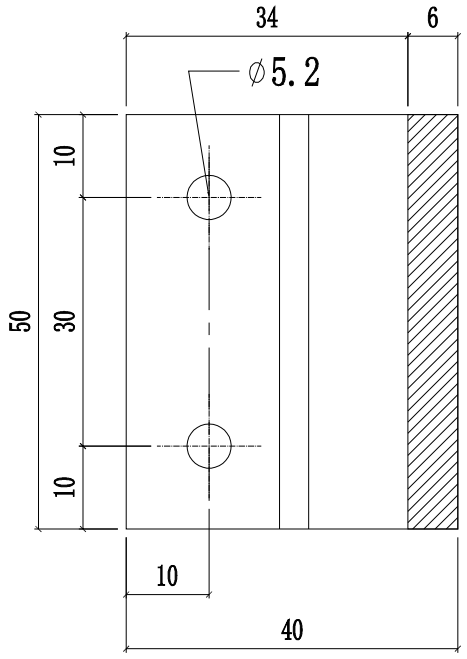

陰影部份通長避位

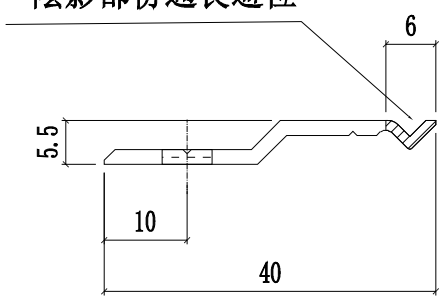


數量	用量	總數	位置	樓層
14	9	126	CW-605	6F-15F,17-21F
3	8	24	CW-605a	5F,16F,25F
1	8	8	CW-605b	23F
	合計:	158		


數量	用量	總數	位置	樓層
14	9	126	CW-PTBG19	6F-15F,17-21F
3	8	24	CW-PTBG19a	5F,16F,25F
1	8	8	CW-PTBG19b	23F
14	9	126	CW-PTMG21	6F-15F,17-21F
3	8	24	CW-PTMG21a	5F,16F,25F
1	8	8	CW-PTMG21b	23F
14	9	126	CW-PTMG21X	6F-15F,17-21F
3	8	24	CW-PTMG21aX	5F,16F,25F
1	8	8	CW-PTMG21bX	23F
14	9	126	CW-PTBG19	6F-15F,17-21F
3	8	24	CW-PTBG19a	5F,16F,25F
1	8	8	CW-PTBG19b	23F
14	9	126	CW-PLMG06	6F-15F,17-21F
3	8	24	CW-PLMG06a	5F,16F,25F
1	8	8	CW-PLMG06b	23F
10	9	90	CW-PTMB06	10F-15F,17F-22F
2	8	16	CW-PTMB06a	16F,25F
1	8	8	CW-PTMB06b	23F
10	9	90	CW-PTMB06X	10F-15F,17F-22F
2	8	16	CW-PTMB06aX	16F,25F
1	8	8	CW-PTMB06bX	23F
	合計:	1018		


名稱	Z字碼(公母企用)	制圖	付吉寧	2022.04.06	修改			
材料	-	復核	謝永林	2022.04.16	日期			
顏色	JMQ213457(三塗)	批準	胡哥		圖號	UN-Z04		


J853-J001


J853-單元件胶条組裝圖(1)

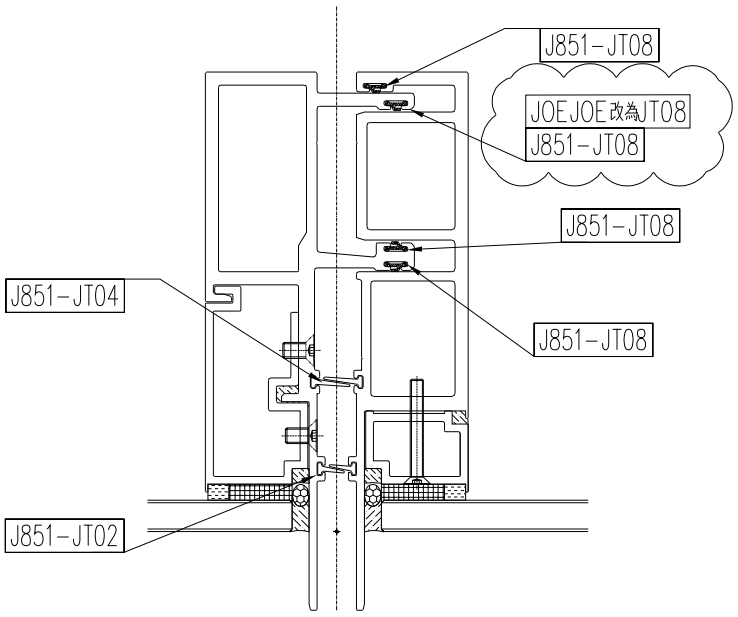


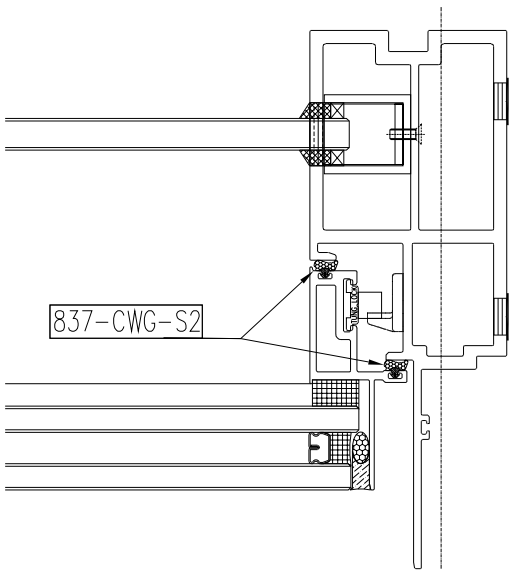

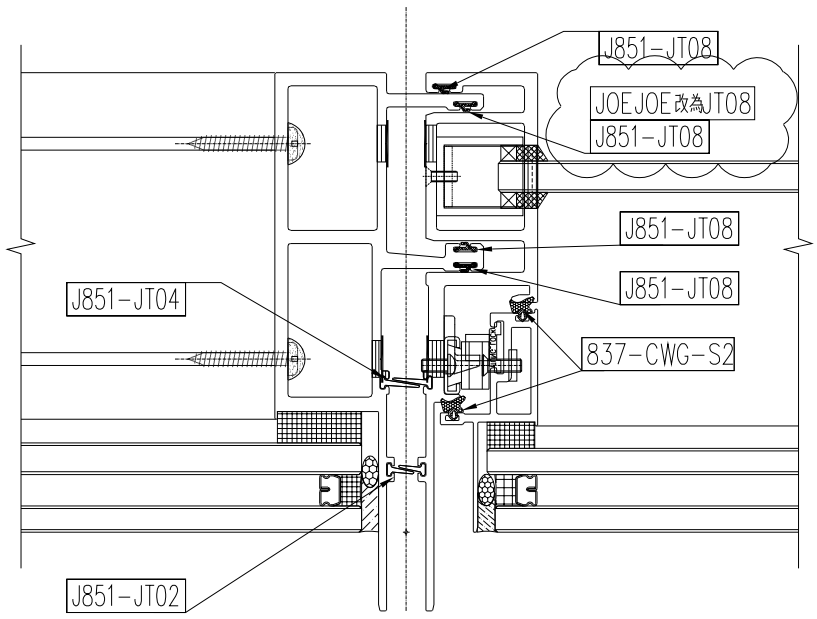

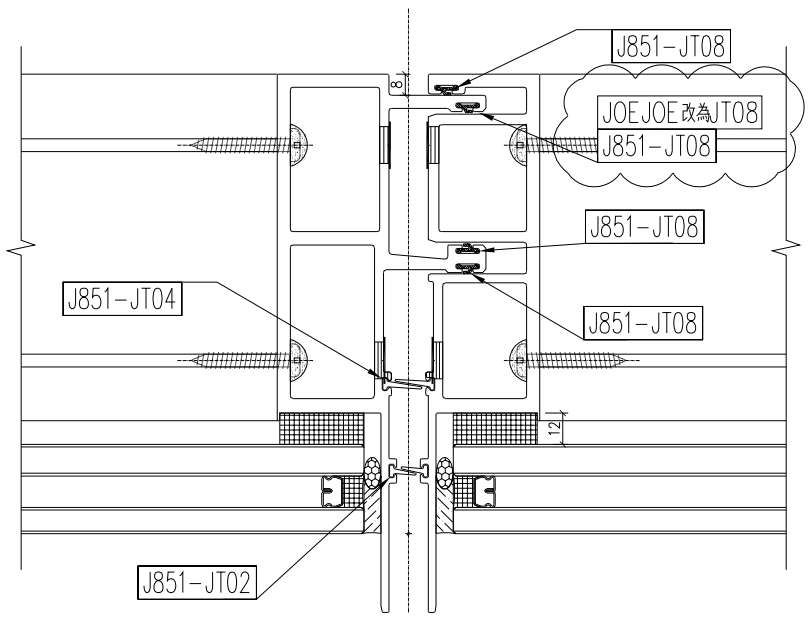

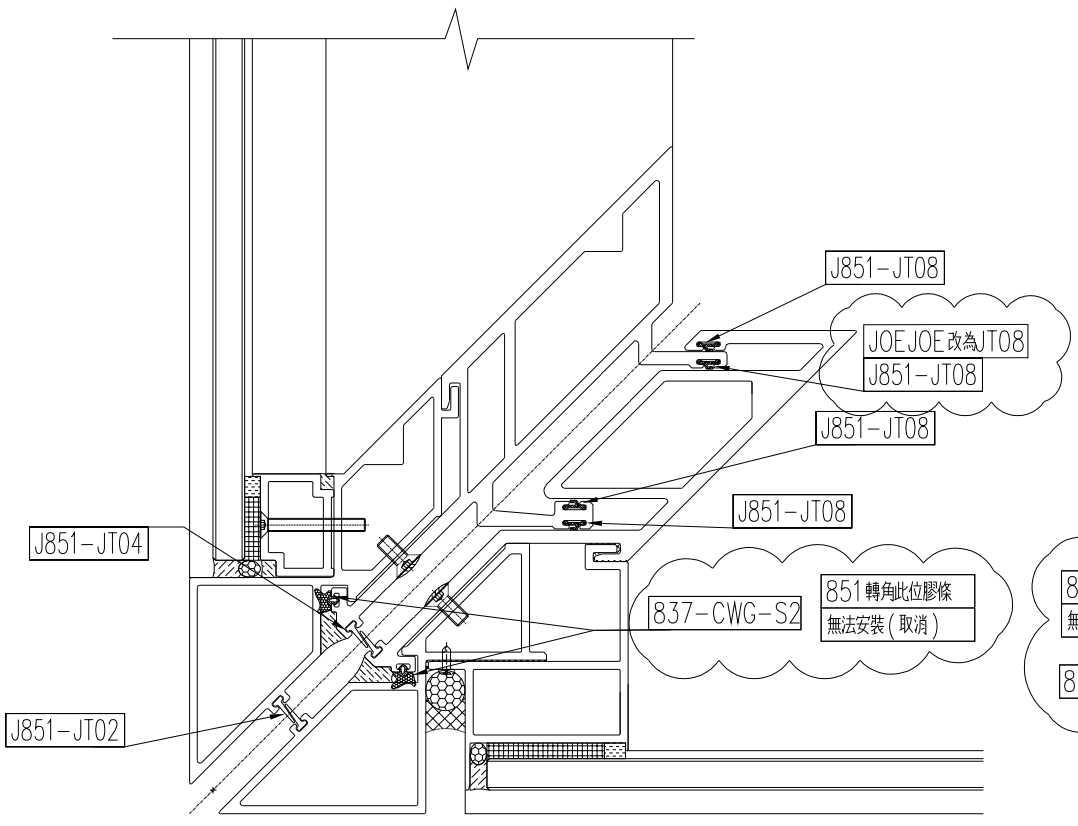

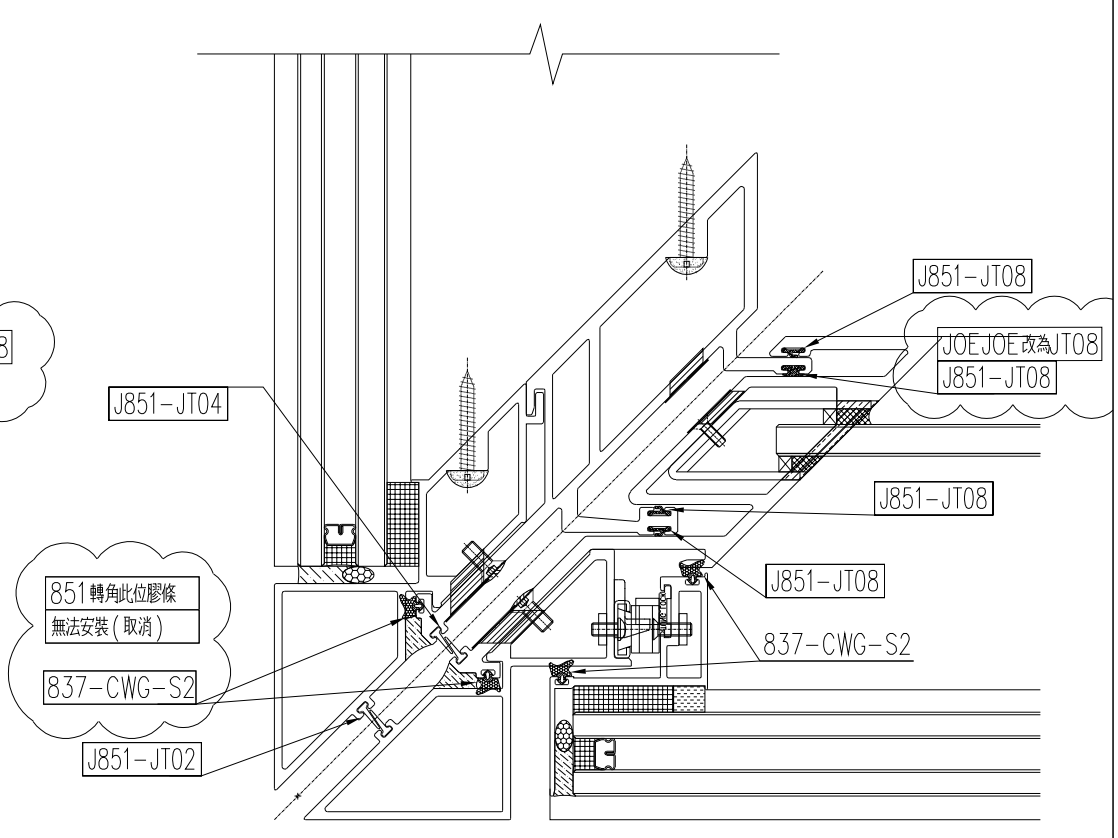

J853-J002

J853-單元件胶条組裝圖(2)

