

工程指示 / 要求簡箋 ENGINEER INSTRUCTIONS(E.I.)

工程指示編號:	EI- 4808A	修改版本:	A
	HK- 1387		
工程編號:	J 853	工程名稱:	大窩坪 (延坪道)
收件人:	生統	發件人:	Lai Sik Hung
工程項目:	露台天花用鋁板 T1,T2,T3 大貨 (修訂A:修改天花設計) (待樣辦房確認後才生產)	日期:	22/08/2022

<input type="checkbox"/> 原合約工程包	<input type="checkbox"/> 原合約工程加 / 減賬 QT-	<input type="checkbox"/> 新工程報價 QT-
---------------------------------	--	------------------------------------

信件批核號碼/圖紙參考編號:	批核模具圖紙編號:
客戶指示附件:	管理內部批簽署:

<input type="checkbox"/> 初步鋁料 B.M.	<input type="checkbox"/> 加工拆圖, 然後生產	<input type="checkbox"/> 尺寸表
<input type="checkbox"/> 正式鋁料 B.M.	<input type="checkbox"/> 技術上資料/指示	<input type="checkbox"/> 報價
<input type="checkbox"/> 配件 B.M.	<input type="checkbox"/> 樣辦或貨品說明書	<input type="checkbox"/> 分判合約
<input type="checkbox"/> 其他:		

內容: 修訂A: 修改天花設計 需分座包裝 露台天花用鋁板 T1,T2,T3 大貨 待樣辦房安裝確認後才生產, 待另行通知
完成上列要求日期: 待通知

國內

<input type="checkbox"/> 生產技術總監	<input type="checkbox"/> 連附件	<input checked="" type="checkbox"/> 技術部	<input checked="" type="checkbox"/> 連附件	<input type="checkbox"/> 生產部	<input type="checkbox"/> 連附件
<input type="checkbox"/> 採購部	<input type="checkbox"/> 連附件	<input checked="" type="checkbox"/> 生產統籌部	<input checked="" type="checkbox"/> 連附件	<input type="checkbox"/> 報關組	<input type="checkbox"/> 連附件
<input type="checkbox"/> 質檢部	<input type="checkbox"/> 連附件	<input type="checkbox"/> 會計部	<input type="checkbox"/> 連附件	<input type="checkbox"/> 機械設計部	<input type="checkbox"/> 連附件
<input checked="" type="checkbox"/> 香港辦	<input checked="" type="checkbox"/> 連附件	<input type="checkbox"/> 其他:			

<input type="checkbox"/> 行政部	<input type="checkbox"/> 連附件	<input type="checkbox"/> 會計部	<input type="checkbox"/> 連附件	<input type="checkbox"/> 統籌部	<input type="checkbox"/> 連附件	<input type="checkbox"/> 工程部	<input type="checkbox"/> 連附件
<input type="checkbox"/> 採購部	<input type="checkbox"/> 連附件	<input type="checkbox"/> QS部	<input type="checkbox"/> 連附件	<input type="checkbox"/> 地盤管理	<input type="checkbox"/> 連附件	<input type="checkbox"/> 維修部	<input type="checkbox"/> 連附件


*發件人簽署:		*組別成員批核簽署:	
傳遞編號:		項目經理簽署:	


圖則登記表 DRAWING REGISTER									
工程名稱 Project Title: 露臺天花鋁板 (T1, T2, T3) 工程編號 Project No: J-853					接收日期 Receiving Date (適用於客戶圖則)				
					年				
					月				
					日				
分發予 Distributed To					發出日期 Issued Date				
					年	22	22	22	22
					月	01	04	04	05
					日	25	02	28	25
					修訂編號 Revision No.				
					1	-			
					2	-			
					3	-	A		
					4	-			
					5	-			
					6	-	A		
					7	-	A		B
					8	-	A		B
					9	-	A		B
					10	-			A
					11	-			A
					12	-		A	
					13	-		A	
					14	-		A	
					15	-		A	
					16	-	A		B
					17	-	A		B
					18	-	A	B	C
					19	-		A	
					20	-	A	B	C
					21	-		A	
					22	-	A	B	C
					23	-	A	B	C
					24	-		A	取消
					25	-		A	取消
					26	-		A	取消
					27	-	A		B
					28	-	A		B
					29	-	A		B
					30	-	A		B
					31	-	A		B
					32	-	A		B
					33	-	A		B
					34	-		A	
					35	-		A	
					36	-	A		取消
					37	-	A		B
					38	-	A		B
					39	-	A		B
					40	-	A		B
					41	-			取消
					42	-			取消
					43	-	A		B
					44	-	A		B
					45	-			取消
					46	-	A		B
					47	-	A		B
					48	-			A
					49	-			A


圖則登記表 DRAWING REGISTER														
工程名稱 Project Title: 露臺天花鋁板 (T1, T2, T3) 工程編號 Project No: J-853					接收日期 Receiving Date (適用於客戶圖則)									
					年									
					月									
					日									
分發予 Distributed To					發出日期 Issued Date									
					年	22	22	22	22	22				
					月	01	04	04	05	08				
					日	25	02	28	25	05				
圖則編號 Drg. No.					圖則名稱 Drawing Title					修訂編號 Revision No.				
J853-ALC-AP248					3mm鋁板加工圖					50 -				
J853-ALC-AP249					3mm鋁板加工圖					51 -				
J853-ALC-AP250					3mm鋁板加工圖					52 - A				
J853-ALC-AP251					3mm鋁板加工圖					53 - A B				
J853-ALC-AP252					3mm鋁板加工圖					54 - A B				
J853-ALC-AP253					3mm鋁板加工圖					55 - A B				
J853-ALC-AP254					3mm鋁板加工圖					56 - A B				
J853-ALC-AP255					3mm鋁板加工圖					57 - A B				
J853-ALC-AP256					3mm鋁板加工圖					58 - A				
J853-ALC-AP257					3mm鋁板加工圖					59 - A				
J853-ALC-AP341					3mm鋁板加工圖					60 - 新增 A				
J853-ALC-AP342					3mm鋁板加工圖					61 - 新增 A				
J853-ALC-AP343					3mm鋁板加工圖					62 - 新增 A				
J853-ALC-AP344					3mm鋁板加工圖					63 - 新增 A				
J853-ALC-AP345					3mm鋁板加工圖					64 - 新增 A				
J853-ALC-AP346					3mm鋁板加工圖					65 - 新增 A				
J853-ALC-AP347					3mm鋁板加工圖					66 - 新增 A B				
J853-ALC-AP348					3mm鋁板加工圖					67 - 新增 A B				
J853-ALC-AP349					3mm鋁板加工圖					68 - 新增 取消				
J853-ALC-AP350					3mm鋁板加工圖					69 - 新增 取消				
J853-ALC-AP351					3mm鋁板加工圖					70 - 新增 取消				
J853-ALC-AP352					3mm鋁板加工圖					71 - 新增 取消				
J853-ALC-AP353					3mm鋁板加工圖					72 - 新增 A				
J853-ALC-AP354					3mm鋁板加工圖					73 - 新增 A				
J853-ALC-AP355					3mm鋁板加工圖					74 - 新增 A				
J853-ALC-AP356					3mm鋁板加工圖					75 - 新增 A B				
J853-ALC-AP357					3mm鋁板加工圖					76 - 新增 A B				
J853-ALC-AP358					3mm鋁板加工圖					77 - 新增 取消				
J853-ALC-AP359					3mm鋁板加工圖					78 - 新增 A				
J853-ALC-AP360					3mm鋁板加工圖					79 - 新增 A				
J853-ALC-AP360A					3mm鋁板加工圖					80 - 新增				
J853-ALC-AP258					3mm鋁板加工圖					81 - A B				
J853-ALC-AP259					3mm鋁板加工圖					82 - A				
J853-ALC-AP260					3mm鋁板加工圖					83 - A B				
J853-ALC-AP261					3mm鋁板加工圖					84 - A B C				
J853-ALC-AP262					3mm鋁板加工圖					85 - A B 取消				
J853-ALC-AP263					3mm鋁板加工圖					86 - A B				
J853-ALC-AP264					3mm鋁板加工圖					87 - A B C				
J853-ALC-AP265					3mm鋁板加工圖					88 - A 取消				
J853-ALC-AP266					3mm鋁板加工圖					89 - 取消				
J853-ALC-AP267					3mm鋁板加工圖					90 - A 取消				
J853-ALC-AP268					3mm鋁板加工圖					91 - A 取消				
J853-ALC-AP269					3mm鋁板加工圖					92 - A B C				
J853-ALC-AP270					3mm鋁板加工圖					93 - A 取消				
J853-ALC-AP271					3mm鋁板加工圖					94 - A				
J853-ALC-AP272					3mm鋁板加工圖					95 - A 取消				
J853-ALC-AP273					3mm鋁板加工圖					96 - A 取消				
J853-ALC-AP274					3mm鋁板加工圖					97 - A B 取消				
J853-ALC-AP275					3mm鋁板加工圖					98 - A				


圖則登記表 DRAWING REGISTER										
工程名稱 Project Title:					接收日期 Receiving Date (適用於客戶圖則)					
露臺天花鋁板 (T1, T2, T3)					年					
工程編號 Project No: J-853					月					
分發予 Distributed To					日					
					發出日期 Issued Date					
					年	22	22	22	22	22
					月	01	04	04	05	08
					日	25	02	28	25	05
					修訂編號 Revision No.					
圖則編號 Drg. No.					圖則名稱 Drawing Title					
J853-ALC-AP276					3mm鋁板加工圖					
J853-ALC-AP277					3mm鋁板加工圖					
J853-ALC-AP278					3mm鋁板加工圖					
J853-ALC-AP279					3mm鋁板加工圖					
J853-ALC-AP361					3mm鋁板加工圖					
J853-ALC-AP362					3mm鋁板加工圖					
J853-ALC-AP363					3mm鋁板加工圖					
J853-ALC-AP364					3mm鋁板加工圖					
J853-ALC-AP365					3mm鋁板加工圖					
J853-ALC-AP366					3mm鋁板加工圖					
J853-ALC-AP367					3mm鋁板加工圖					
J853-ALC-AP280					3mm鋁板加工圖					
J853-ALC-AP281					3mm鋁板加工圖					
J853-ALC-AP282					3mm鋁板加工圖					
J853-ALC-AP283					3mm鋁板加工圖					
J853-ALC-AP284					3mm鋁板加工圖					
J853-ALC-AP285					3mm鋁板加工圖					
J853-ALC-AP286					3mm鋁板加工圖					
J853-ALC-AP287					3mm鋁板加工圖					
J853-ALC-AP288					3mm鋁板加工圖					
J853-ALC-AP289					3mm鋁板加工圖					
J853-ALC-AP290					3mm鋁板加工圖					
J853-ALC-AP291					3mm鋁板加工圖					
J853-ALC-AP292					3mm鋁板加工圖					
J853-ALC-AP293					3mm鋁板加工圖					
J853-ALC-AP294					3mm鋁板加工圖					
J853-ALC-AP295					3mm鋁板加工圖					
J853-ALC-AP296					3mm鋁板加工圖					
J853-ALC-AP297					3mm鋁板加工圖					
J853-ALC-AP298					3mm鋁板加工圖					
J853-ALC-AP299					3mm鋁板加工圖					
J853-ALC-AP300					3mm鋁板加工圖					
J853-ALC-AP301					3mm鋁板加工圖					
J853-ALC-AP368					3mm鋁板加工圖					
J853-ALC-AP369					3mm鋁板加工圖					
J853-ALC-AP370					3mm鋁板加工圖					
J853-ALC-AP371					3mm鋁板加工圖					
J853-ALC-AP372					3mm鋁板加工圖					
J853-ALC-AP373					3mm鋁板加工圖					
J853-ALC-AP374					3mm鋁板加工圖					
J853-ALC-AP375					3mm鋁板加工圖					
J853-ALC-AP376					3mm鋁板加工圖					
J853-ALC-AP377					3mm鋁板加工圖					
J853-ALC-AP378					3mm鋁板加工圖					
J853-ALC-AP379					3mm鋁板加工圖					
J853-ALC-AP302					3mm鋁板加工圖					
J853-ALC-AP303					3mm鋁板加工圖					
J853-ALC-AP304					3mm鋁板加工圖					
J853-ALC-AP305					3mm鋁板加工圖					
99	-			取消						
100	-	A		B	C					
101	-	A		B	C					
102	-	A		取消						
103	-	新增		取消						
104	-	新增	取消							
105	-	新增	取消							
106	-	新增	取消							
107	-	新增	取消							
108	-	新增		A	B					
109	-	新增		A	B					
110	-	A		取消						
111	-									
112	-									
113	-	A								
114	-	A								
115	-									
116	-									
117	-	A		B	C					
118	-	A			B					
119	-	A			B					
120	-	A			B					
121	-	A			取消					
122	-	A			B					
123	-	A			B					
124	-									
125	-									
126	-			A						
127	-	A								
128	-	A								
129	-	A			B					
130	-	A			B					
131	-	A								
132	-	新增		取消						
133	-	新增		取消						
134	-	新增			取消					
135	-	新增			取消					
136	-	新增			取消					
137	-	新增			A					
138	-	新增			A					
139	-	新增			A					
140	-	新增								
141	-	新增								
142	-	新增								
143	-	新增								
144	-	A		取消						
145	-		A	B						
146	-		A	B						
147	-	A	B	C						


圖則登記表 DRAWING REGISTER										
工程名稱 Project Title: 露臺天花鋁板 (T1, T2, T3)					接收日期 Receiving Date (適用於客戶圖則)					
工程編號 Project No: J-853					年					
分發予 Distributed To					月					
					日					
					發出日期 Issued Date					
					年	22	22	22	22	22
					月	01	04	04	05	08
					日	25	02	28	25	05
					修訂編號 Revision No.					
圖則編號 Drg. No.	圖則名稱 Drawing Title				148	-		A	B	
J853-ALC-AP306	3mm鋁板加工圖				149	-		A	B	
J853-ALC-AP307	3mm鋁板加工圖				150	-		A	B	
J853-ALC-AP308	3mm鋁板加工圖				151	-		A	B	
J853-ALC-AP309	3mm鋁板加工圖				152	-		A	B	
J853-ALC-AP310	3mm鋁板加工圖				153	-		A	B	
J853-ALC-AP311	3mm鋁板加工圖				154	-		A	B	C
J853-ALC-AP312	3mm鋁板加工圖				155	-		A	B	取消
J853-ALC-AP313	3mm鋁板加工圖				156	-		A	B	C
J853-ALC-AP314	3mm鋁板加工圖				157	-		A		取消
J853-ALC-AP315	3mm鋁板加工圖				158	-		A		取消
J853-ALC-AP316	3mm鋁板加工圖				159	-		A	B	
J853-ALC-AP317	3mm鋁板加工圖				160	-	A		取消	
J853-ALC-AP318	3mm鋁板加工圖				161	-	A		B	C
J853-ALC-AP319	3mm鋁板加工圖				162	-	A		B	C
J853-ALC-AP320	3mm鋁板加工圖				163	-	A	B		C
J853-ALC-AP321	3mm鋁板加工圖				164	-		A	B	
J853-ALC-AP322	3mm鋁板加工圖				165	-	A	B	C	取消
J853-ALC-AP323	3mm鋁板加工圖				166	-	A	B	C	D
J853-ALC-AP324	3mm鋁板加工圖				167	-	A	B	C	D
J853-ALC-AP325	3mm鋁板加工圖				168	-		A	B	
J853-ALC-AP326	3mm鋁板加工圖				169	-	A	B	C	D
J853-ALC-AP327	3mm鋁板加工圖				170	-	A	B	C	D
J853-ALC-AP328	3mm鋁板加工圖				171	-	A		B	
J853-ALC-AP329	3mm鋁板加工圖				172	-	A		B	
J853-ALC-AP330	3mm鋁板加工圖				173	-	A		B	
J853-ALC-AP331	3mm鋁板加工圖				174	-		A	B	
J853-ALC-AP332	3mm鋁板加工圖				175	-		A	B	
J853-ALC-AP333	3mm鋁板加工圖				176	-	A	B	C	
J853-ALC-AP334	3mm鋁板加工圖				177	-	A	B	C	
J853-ALC-AP335	3mm鋁板加工圖				178	-	A	B	C	
J853-ALC-AP336	3mm鋁板加工圖				179	-	A	B	C	
J853-ALC-AP337	3mm鋁板加工圖				180	-	A	B	C	
J853-ALC-AP338	3mm鋁板加工圖				181	-	A	B	C	
J853-ALC-AP339	3mm鋁板加工圖				182	-	A	B	C	
J853-ALC-AP340	3mm鋁板加工圖				183	-	新增	A	B	
J853-ALC-AP380	3mm鋁板加工圖				184	-	新增	A	B	
J853-ALC-AP381	3mm鋁板加工圖				185	-	新增	A	B	
J853-ALC-AP382	3mm鋁板加工圖				186	-	新增	A	B	
J853-ALC-AP383	3mm鋁板加工圖				187	-	新增	A	B	
J853-ALC-AP384	3mm鋁板加工圖				188	-	新增	A	B	
J853-ALC-AP385	3mm鋁板加工圖				189	-	新增	A		
J853-ALC-AP386	3mm鋁板加工圖				190	-	新增	A		
J853-ALC-AP387	3mm鋁板加工圖				191	-	新增	A		
J853-ALC-AP388	3mm鋁板加工圖				192	-			新增	
J853-ALC-AP389	3mm鋁板加工圖				193	-			新增	
J853-ALC-AP390	3mm鋁板加工圖				194	-			新增	
J853-ALC-AP391	3mm鋁板加工圖				195	-			新增	
J853-ALC-AP392	3mm鋁板加工圖				196	-	A		B	
J853-SD-ALC-4101	鋁板位置圖									


 美特鋁質 有限公司 MIDI Aluminium Fabricator Ltd.		工程號:	J853		計算:	LHR		日期:	2022/2/28		送呈:			
		地盤名稱:	錦上路-延平道		核對:	WSH		日期:	2022/3/1		副本:			
地盤用鋁板B.M.表			項目類別:	天花鋁板 (T1,T2,T3) -總表				日期:						
BM編號:			修改版次:	C-20220805		A/C Code:			總V.F.:	1515.83	總重量:	14311.22	此BM依據**拆圖資料計算	
序號	修改內容	鋁板圖號	鋁板名稱	顏色	實用	後備	總數	總重量	單件展開面積	總展開面積	單件V.F.	總V.F.	備註	加工圖號
									平方米		平方米			
1	取消	T2-ALC-AP01	3.0mm厚鋁板	EC-DG-D334232-ZD1(閃粉古銅)	0		0	0.000	0.721	0.000	0.623	0.000		J853-ALC-AP201
2	取消	T3-ALC-AP01	3.0mm厚鋁板	EC-DG-D334232-ZD1(閃粉古銅)	0		0	0.000	0.721	0.000	0.623	0.000		J853-ALC-AP201
3		T2-ALC-AP07	3.0mm厚鋁板	EC-DG-D334232-ZD1(閃粉古銅)	9		9	87.576	1.197	10.772	1.045	9.408		J853-ALC-AP202
4		T3-ALC-AP07	3.0mm厚鋁板	EC-DG-D334232-ZD1(閃粉古銅)	9		9	87.576	1.197	10.772	1.045	9.408		J853-ALC-AP202
5		T2-ALC-AP13	3.0mm厚鋁板	EC-DG-D334232-ZD1(閃粉古銅)	9		9	83.911	1.147	10.321	1.001	9.007		J853-ALC-AP203
6		T3-ALC-AP13	3.0mm厚鋁板	EC-DG-D334232-ZD1(閃粉古銅)	9		9	83.911	1.147	10.321	1.001	9.007		J853-ALC-AP203
7	取消	T2-ALC-AP19	3.0mm厚鋁板	EC-DG-D334232-ZD1(閃粉古銅)	0		0	0.000	0.721	0.000	0.623	0.000		J853-ALC-AP204
8		T3-ALC-AP19	3.0mm厚鋁板	EC-DG-D334232-ZD1(閃粉古銅)	10		10	58.612	0.721	7.209	0.623	6.226		J853-ALC-AP204
9		T2-ALC-AP25	3.0mm厚鋁板	EC-DG-D334232-ZD1(閃粉古銅)	18		18	101.836	0.696	12.526	0.600	10.805		J853-ALC-AP205
10	C-減少數量	T2-ALC-AP25	3.0mm厚鋁板	EC-DG-D334232-ZD1(閃粉古銅)	18		18	101.836	0.696	12.526	0.600	10.805		J853-ALC-AP205
11		T2-ALC-AP25	3.0mm厚鋁板	EC-DG-D334232-ZD1(閃粉古銅)	18		18	101.836	0.696	12.526	0.600	10.805		J853-ALC-AP205
12		T2-ALC-AP25	3.0mm厚鋁板	EC-DG-D334232-ZD1(閃粉古銅)	10		10	56.576	0.696	6.959	0.600	6.003		J853-ALC-AP205
13		T3-ALC-AP25	3.0mm厚鋁板	EC-DG-D334232-ZD1(閃粉古銅)	18		18	101.836	0.696	12.526	0.600	10.805		J853-ALC-AP205
14		T3-ALC-AP25	3.0mm厚鋁板	EC-DG-D334232-ZD1(閃粉古銅)	18		18	101.836	0.696	12.526	0.600	10.805		J853-ALC-AP205
15		T3-ALC-AP25	3.0mm厚鋁板	EC-DG-D334232-ZD1(閃粉古銅)	10		10	56.576	0.696	6.959	0.600	6.003		J853-ALC-AP205
16		T3-ALC-AP25	3.0mm厚鋁板	EC-DG-D334232-ZD1(閃粉古銅)	8		8	45.261	0.696	5.567	0.600	4.802		J853-ALC-AP205
17		T2-ALC-AP02	3.0mm厚鋁板	EC-DG-D334232-ZD1(閃粉古銅)	18		18	73.646	0.503	9.059	0.429	7.726		J853-ALC-AP206
18		T3-ALC-AP02	3.0mm厚鋁板	EC-DG-D334232-ZD1(閃粉古銅)	18		18	73.646	0.503	9.059	0.429	7.726		J853-ALC-AP206
19		T2-ALC-AP03	3.0mm厚鋁板	EC-DG-D334232-ZD1(閃粉古銅)	0		0	0.000	0.228	0.000	0.184	0.000		J853-ALC-AP207
20		T3-ALC-AP03	3.0mm厚鋁板	EC-DG-D334232-ZD1(閃粉古銅)	10		10	20.549	0.253	2.528	0.207	2.067		J853-ALC-AP207
21	C-減少數量	T2-ALC-AP30	3.0mm厚鋁板	EC-DG-D334232-ZD1(閃粉古銅)	18		18	33.322	0.228	4.099	0.184	3.320		J853-ALC-AP208
22	C-減少數量	T2-ALC-AP30	3.0mm厚鋁板	EC-DG-D334232-ZD1(閃粉古銅)	18		18	33.322	0.228	4.099	0.184	3.320		J853-ALC-AP208
23		T3-ALC-AP30	3.0mm厚鋁板	EC-DG-D334232-ZD1(閃粉古銅)	18		18	33.322	0.228	4.099	0.184	3.320		J853-ALC-AP208
24		T3-ALC-AP30	3.0mm厚鋁板	EC-DG-D334232-ZD1(閃粉古銅)	18		18	33.322	0.228	4.099	0.184	3.320		J853-ALC-AP208
25	C-減少數量	T2-ALC-AP31	3.0mm厚鋁板	EC-DG-D334232-ZD1(閃粉古銅)	18		18	127.717	0.873	15.709	0.757	13.633		J853-ALC-AP209
26	C-減少數量	T2-ALC-AP31	3.0mm厚鋁板	EC-DG-D334232-ZD1(閃粉古銅)	18		18	127.717	0.873	15.709	0.757	13.633		J853-ALC-AP209
27		T3-ALC-AP31	3.0mm厚鋁板	EC-DG-D334232-ZD1(閃粉古銅)	18		18	127.717	0.873	15.709	0.757	13.633		J853-ALC-AP209
28		T3-ALC-AP31	3.0mm厚鋁板	EC-DG-D334232-ZD1(閃粉古銅)	18		18	127.717	0.873	15.709	0.757	13.633		J853-ALC-AP209
29		T2-ALC-AP14	3.0mm厚鋁板	EC-DG-D334232-ZD1(閃粉古銅)	9		9	55.702	0.761	6.851	0.658	5.925		J853-ALC-AP210
30		T3-ALC-AP14	3.0mm厚鋁板	EC-DG-D334232-ZD1(閃粉古銅)	9		9	55.702	0.761	6.851	0.658	5.925		J853-ALC-AP210
31		T2-ALC-AP15	3.0mm厚鋁板	EC-DG-D334232-ZD1(閃粉古銅)	9		9	31.141	0.426	3.830	0.360	3.242		J853-ALC-AP211
32		T3-ALC-AP15	3.0mm厚鋁板	EC-DG-D334232-ZD1(閃粉古銅)	9		9	31.141	0.426	3.830	0.360	3.242		J853-ALC-AP211
33		T2-ALC-AP08	3.0mm厚鋁板	EC-DG-D334232-ZD1(閃粉古銅)	9		9	55.702	0.761	6.851	0.658	5.925		J853-ALC-AP212
34		T3-ALC-AP08	3.0mm厚鋁板	EC-DG-D334232-ZD1(閃粉古銅)	9		9	55.702	0.761	6.851	0.658	5.925		J853-ALC-AP212
35		T2-ALC-AP09	3.0mm厚鋁板	EC-DG-D334232-ZD1(閃粉古銅)	9		9	31.141	0.426	3.830	0.360	3.242		J853-ALC-AP213
36		T3-ALC-AP09	3.0mm厚鋁板	EC-DG-D334232-ZD1(閃粉古銅)	9		9	31.141	0.426	3.830	0.360	3.242		J853-ALC-AP213
37	A-改數量	T2-ALC-AP20	3.0mm厚鋁板	EC-DG-D334232-ZD1(閃粉古銅)	18		18	73.646	0.503	9.059	0.429	7.726		J853-ALC-AP214
38	A-改數量	T3-ALC-AP20	3.0mm厚鋁板	EC-DG-D334232-ZD1(閃粉古銅)	18		18	73.646	0.503	9.059	0.429	7.726		J853-ALC-AP214
39	A-改尺寸	T2-ALC-AP21	3.0mm厚鋁板	EC-DG-D334232-ZD1(閃粉古銅)	10		10	20.549	0.253	2.528	0.207	2.067		J853-ALC-AP215
40		T2-ALC-AP26	3.0mm厚鋁板	EC-DG-D334232-ZD1(閃粉古銅)	18		18	53.484	0.365	6.579	0.307	5.523		J853-ALC-AP216
41	B-改數量	T3-ALC-AP26	3.0mm厚鋁板	EC-DG-D334232-ZD1(閃粉古銅)	18		18	53.484	0.365	6.579	0.307	5.523		J853-ALC-AP216
42		T2-ALC-AP32	3.0mm厚鋁板	EC-DG-D334232-ZD1(閃粉古銅)	18		18	98.574	0.674	12.125	0.581	10.449		J853-ALC-AP217
43		T3-ALC-AP32	3.0mm厚鋁板	EC-DG-D334232-ZD1(閃粉古銅)	18		18	98.574	0.674	12.125	0.581	10.449		J853-ALC-AP217
44	C-減少數量	T2-ALC-AP33	3.0mm厚鋁板	EC-DG-D334232-ZD1(閃粉古銅)	18		18	27.457	0.188	3.377	0.149	2.679		J853-ALC-AP218
45	B-改數量	T3-ALC-AP33	3.0mm厚鋁板	EC-DG-D334232-ZD1(閃粉古銅)	18		18	27.457	0.188	3.377	0.149	2.679		J853-ALC-AP218
46		T2-ALC-AP39	3.0mm厚鋁板	EC-DG-D334232-ZD1(閃粉古銅)	18		18	98.574	0.674	12.125	0.581	10.449		J853-ALC-AP219
47		T3-ALC-AP39	3.0mm厚鋁板	EC-DG-D334232-ZD1(閃粉古銅)	18		18	98.574	0.674	12.125	0.581	10.449		J853-ALC-AP219
48	C-減少數量	T2-ALC-AP40	3.0mm厚鋁板	EC-DG-D334232-ZD1(閃粉古銅)	18		18	27.457	0.188	3.377	0.149	2.679		J853-ALC-AP220
49	B-改數量	T3-ALC-AP40	3.0mm厚鋁板	EC-DG-D334232-ZD1(閃粉古銅)	18		18	27.457	0.188	3.377	0.149	2.679		J853-ALC-AP220
50	C-減少數量	T2-ALC-AP44	3.0mm厚鋁板	EC-DG-D334232-ZD1(閃粉古銅)	18		18	53.484	0.365	6.579	0.307	5.523		J853-ALC-AP221
51	B-改數量	T3-ALC-AP44	3.0mm厚鋁板	EC-DG-D334232-ZD1(閃粉古銅)	18		18	53.484	0.365	6.579	0.307	5.523		J853-ALC-AP221

		工程號:	J853		計算:	LHR		日期:	2022/2/28		送呈:			
		地盤名稱:	錦上路-延平道		核對:	WSH		日期:	2022/3/1		副本:			
地盤用鋁板B.M.表			項目類別:	天花鋁板 (T1,T2,T3) -總表				日期:						
BM編號:			修改版次:	C-20220805		A/C Code:			總V.F.:	1515.83	總重量:	14311.22	此BM依據**拆圖資料計算	
序號	修改內容	鋁板圖號	鋁板名稱	顏色	實用	後備	總數	總重量	單件展開面積	總展開面積	單件V.F.	總V.F.	備註	加工圖號
									平方米		平方米			
52	C-取消	T2-ALC-AP46	3.0mm厚鋁板	EC-DG-D334232-ZD1(閃粉古銅)	0		0	0.000	0.751	0.000	0.649	0.000		J853-ALC-AP222
53	C-取消	T2-ALC-AP51	3.0mm厚鋁板	EC-DG-D334232-ZD1(閃粉古銅)	0		0	0.000	0.751	0.000	0.649	0.000		J853-ALC-AP223
54	C-取消	T2-ALC-AP55	3.0mm厚鋁板	EC-DG-D334232-ZD1(閃粉古銅)	0		0	0.000	0.578	0.000	0.496	0.000		J853-ALC-AP224
55	A-改尺寸	T2-ALC-AP58	3.0mm厚鋁板	EC-DG-D334232-ZD1(閃粉古銅)	8		8	15.625	0.240	1.922	0.196	1.565		J853-ALC-AP225
56	C-減少數量/改尺寸	T2-ALC-AP62	3.0mm厚鋁板	EC-DG-D334232-ZD1(閃粉古銅)	7		7	60.081	1.056	7.390	0.929	6.500		J853-ALC-AP226
57	C-改尺寸	T2-ALC-AP63	3.0mm厚鋁板	EC-DG-D334232-ZD1(閃粉古銅)	7		7	67.732	1.190	8.331	1.049	7.346		J853-ALC-AP227
58	C-改尺寸	T2-ALC-AP64	3.0mm厚鋁板	EC-DG-D334232-ZD1(閃粉古銅)	7		7	67.732	1.190	8.331	1.049	7.346		J853-ALC-AP228
59	A-改數量	T2-ALC-AP65	3.0mm厚鋁板	EC-DG-D334232-ZD1(閃粉古銅)	7		7	29.072	0.511	3.576	0.441	3.090		J853-ALC-AP229
60	A-改數量	T2-ALC-AP66	3.0mm厚鋁板	EC-DG-D334232-ZD1(閃粉古銅)	7		7	29.072	0.511	3.576	0.441	3.090		J853-ALC-AP230
61	A-改尺寸	T3-ALC-AP50	3.0mm厚鋁板	EC-DG-D334232-ZD1(閃粉古銅)	8		8	16.439	0.253	2.022	0.207	1.654		J853-ALC-AP231
62		T3-ALC-AP46	3.0mm厚鋁板	EC-DG-D334232-ZD1(閃粉古銅)	10		10	40.304	0.496	4.957	0.423	4.225		J853-ALC-AP232
63		T3-ALC-AP47	3.0mm厚鋁板	EC-DG-D334232-ZD1(閃粉古銅)	10		10	24.011	0.295	2.953	0.245	2.445		J853-ALC-AP233
64	C-取消	T3-ALC-AP53	3.0mm厚鋁板	EC-DG-D334232-ZD1(閃粉古銅)	0		0	0.000	0.714	0.000	0.616	0.000		J853-ALC-AP234
65	C-減少數量/改尺寸	T3-ALC-AP54	3.0mm厚鋁板	EC-DG-D334232-ZD1(閃粉古銅)	1		1	8.769	1.079	1.079	0.940	0.940		J853-ALC-AP235
66	C-減少數量/改尺寸	T3-ALC-AP55	3.0mm厚鋁板	EC-DG-D334232-ZD1(閃粉古銅)	1		1	8.769	1.079	1.079	0.940	0.940		J853-ALC-AP236
67	C-減少數量	T3-ALC-AP56	3.0mm厚鋁板	EC-DG-D334232-ZD1(閃粉古銅)	1		1	3.460	0.426	0.426	0.360	0.360		J853-ALC-AP237
68	C-減少數量	T3-ALC-AP57	3.0mm厚鋁板	EC-DG-D334232-ZD1(閃粉古銅)	1		1	3.460	0.426	0.426	0.360	0.360		J853-ALC-AP238
69	C-取消	T1-ALC-AP01	3.0mm厚鋁板	EC-DG-D334232-ZD1(閃粉古銅)	0		0	0.000	1.137	0.000	0.992	0.000		J853-ALC-AP239
70	C-取消	T1-ALC-AP02	3.0mm厚鋁板	EC-DG-D334232-ZD1(閃粉古銅)	0		0	0.000	1.137	0.000	0.992	0.000		J853-ALC-AP240
71	C-取消	T1-ALC-AP03	3.0mm厚鋁板	EC-DG-D334232-ZD1(閃粉古銅)	0		0	0.000	0.861	0.000	0.747	0.000		J853-ALC-AP241
72	C-取消	T1-ALC-AP04	3.0mm厚鋁板	EC-DG-D334232-ZD1(閃粉古銅)	0		0	0.000	0.476	0.000	0.405	0.000		J853-ALC-AP242
73	C-取消	T1-ALC-AP09	3.0mm厚鋁板	EC-DG-D334232-ZD1(閃粉古銅)	0		0	0.000	0.758	0.000	0.592	0.000		J853-ALC-AP243
74	C-改尺寸	T1-ALC-AP10	3.0mm厚鋁板	EC-DG-D334232-ZD1(閃粉古銅)	1		1	8.049	0.990	0.990	0.862	0.862		J853-ALC-AP244
75	C-改尺寸	T1-ALC-AP11	3.0mm厚鋁板	EC-DG-D334232-ZD1(閃粉古銅)	1		1	7.715	0.949	0.949	0.825	0.825		J853-ALC-AP245
76	C-減少數量	T1-ALC-AP12	3.0mm厚鋁板	EC-DG-D334232-ZD1(閃粉古銅)	15		15	58.012	0.476	7.135	0.405	6.071		J853-ALC-AP246
77		T1-ALC-AP13	3.0mm厚鋁板	EC-DG-D334232-ZD1(閃粉古銅)	16		16	89.576	0.689	11.018	0.594	9.502		J853-ALC-AP247
78		T1-ALC-AP14	3.0mm厚鋁板	EC-DG-D334232-ZD1(閃粉古銅)	16		16	107.987	0.830	13.283	0.720	11.513		J853-ALC-AP248
79		T1-ALC-AP15	3.0mm厚鋁板	EC-DG-D334232-ZD1(閃粉古銅)	16		16	107.987	0.830	13.283	0.720	11.513		J853-ALC-AP249
80		T1-ALC-AP16	3.0mm厚鋁板	EC-DG-D334232-ZD1(閃粉古銅)	16		16	60.250	0.463	7.411	0.394	6.298		J853-ALC-AP250
81	C-改尺寸	T1-ALC-AP26	3.0mm厚鋁板	EC-DG-D334232-ZD1(閃粉古銅)	16		16	117.762	0.905	14.485	0.786	12.581		J853-ALC-AP251
82	C-改尺寸	T1-ALC-AP27	3.0mm厚鋁板	EC-DG-D334232-ZD1(閃粉古銅)	16		16	151.977	1.168	18.693	1.020	16.319		J853-ALC-AP252
83	A-改尺寸	T1-ALC-AP28	3.0mm厚鋁板	EC-DG-D334232-ZD1(閃粉古銅)	16		16	169.004	1.299	20.788	1.175	18.793		J853-ALC-AP253
84	A-改尺寸	T1-ALC-AP29	3.0mm厚鋁板	EC-DG-D334232-ZD1(閃粉古銅)	16		16	61.879	0.476	7.611	0.405	6.476		J853-ALC-AP254
85	C-減少數量	T1-ALC-AP37	3.0mm厚鋁板	EC-DG-D334232-ZD1(閃粉古銅)	16		16	161.948	1.245	19.920	1.088	17.408		J853-ALC-AP255
86	A-改尺寸	T1-ALC-AP44	3.0mm厚鋁板	EC-DG-D334232-ZD1(閃粉古銅)	16		16	156.376	1.202	19.234	1.050	16.800		J853-ALC-AP256
87		T1-ALC-AP45	3.0mm厚鋁板	EC-DG-D334232-ZD1(閃粉古銅)	16		16	40.373	0.310	4.966	0.258	4.126		J853-ALC-AP257
88	A-新增	T2-ALC-AP75	3.0mm厚鋁板	EC-DG-D334232-ZD1(閃粉古銅)	10		10	41.933	0.516	5.158	0.440	4.403		J853-ALC-AP341
89	A-新增	T3-ALC-AP75	3.0mm厚鋁板	EC-DG-D334232-ZD1(閃粉古銅)	10		10	41.933	0.516	5.158	0.440	4.403		J853-ALC-AP341
90	A-新增	T2-ALC-AP03	3.0mm厚鋁板	EC-DG-D334232-ZD1(閃粉古銅)	10		10	19.531	0.240	2.402	0.196	1.956		J853-ALC-AP342
91	A-新增	T2-ALC-AP19	3.0mm厚鋁板	EC-DG-D334232-ZD1(閃粉古銅)	10		10	49.875	0.613	6.135	0.527	5.271		J853-ALC-AP343
92	A-新增	T2-ALC-AP19	3.0mm厚鋁板	EC-DG-D334232-ZD1(閃粉古銅)	8		8	39.900	0.613	4.908	0.527	4.217		J853-ALC-AP343
93	A-新增	T3-ALC-AP74	3.0mm厚鋁板	EC-DG-D334232-ZD1(閃粉古銅)	8		8	39.900	0.613	4.908	0.527	4.217		J853-ALC-AP343
94	C-減少數量/改尺寸	T2-ALC-AP76	3.0mm厚鋁板	EC-DG-D334232-ZD1(閃粉古銅)	2		2	15.608	0.960	1.920	0.835	1.670		J853-ALC-AP344
95	C-改尺寸	T2-ALC-AP77	3.0mm厚鋁板	EC-DG-D334232-ZD1(閃粉古銅)	2		2	17.608	1.083	2.166	0.944	1.888		J853-ALC-AP345
96	C-改尺寸	T2-ALC-AP78	3.0mm厚鋁板	EC-DG-D334232-ZD1(閃粉古銅)	2		2	17.608	1.083	2.166	0.944	1.888		J853-ALC-AP346
97	C-改尺寸	T2-ALC-AP79	3.0mm厚鋁板	EC-DG-D334232-ZD1(閃粉古銅)	2		2	8.302	0.511	1.021	0.441	0.882		J853-ALC-AP347
98	C-改尺寸	T2-ALC-AP80	3.0mm厚鋁板	EC-DG-D334232-ZD1(閃粉古銅)	2		2	8.302	0.511	1.021	0.441	0.882		J853-ALC-AP348
99	B-取消	T3-ALC-AP66	3.0mm厚鋁板	EC-DG-D334232-ZD1(閃粉古銅)	0		0	0.000	0.378	0.000	0.318	0.000		J853-ALC-AP349
100	B-取消	T3-ALC-AP68	3.0mm厚鋁板	EC-DG-D334232-ZD1(閃粉古銅)	0		0	0.000	0.200	0.000	0.160	0.000		J853-ALC-AP350
101	B-取消	T3-ALC-AP70	3.0mm厚鋁板	EC-DG-D334232-ZD1(閃粉古銅)	0		0	0.000	0.200	0.000	0.160	0.000		J853-ALC-AP351
102	B-取消	T3-ALC-AP72	3.0mm厚鋁板	EC-DG-D334232-ZD1(閃粉古銅)	0		0	0.000	0.378	0.000	0.318	0.000		J853-ALC-AP352


		工程號:	J853		計算:	LHR		日期:	2022/2/28		送呈:			
		地盤名稱:	錦上路-延平道		核對:	WSH		日期:	2022/3/1		副本:			
地盤用鋁板B.M.表			項目類別:	天花鋁板 (T1,T2,T3) -總表				日期:						
BM編號:			修改版次:	C-20220805		A/C Code:			總V.F.:	1515.83	總重量:	14311.22	此BM依據**拆圖資料計算	
序號	修改內容	鋁板圖號	鋁板名稱	顏色	實用	後備	總數	總重量	單件展開面積	總展開面積	單件V.F.	總V.F.	備註	加工圖號
									平方米		平方米			
103	C-減少數量/改尺寸	T3-ALC-AP76	3.0mm厚鋁板	EC-DG-D334232-ZD1(閃粉古銅)	9		9	69.944	0.956	8.603	0.831	7.481		J853-ALC-AP353
104	C-增加數量/改尺寸	T3-ALC-AP77	3.0mm厚鋁板	EC-DG-D334232-ZD1(閃粉古銅)	8		8	70.123	1.078	8.625	0.940	7.519		J853-ALC-AP354
105	C-增加數量/改尺寸	T3-ALC-AP78	3.0mm厚鋁板	EC-DG-D334232-ZD1(閃粉古銅)	8		8	70.123	1.078	8.625	0.940	7.519		J853-ALC-AP355
106	C-增加數量	T3-ALC-AP79	3.0mm厚鋁板	EC-DG-D334232-ZD1(閃粉古銅)	8		8	27.697	0.426	3.407	0.360	2.884		J853-ALC-AP356
107	C-增加數量	T3-ALC-AP80	3.0mm厚鋁板	EC-DG-D334232-ZD1(閃粉古銅)	8		8	27.697	0.426	3.407	0.360	2.884		J853-ALC-AP357
108	C-取消	T1-ALC-AP51	3.0mm厚鋁板	EC-DG-D334232-ZD1(閃粉古銅)	0		0	0.000	0.761	0.000	0.676	0.000		J853-ALC-AP358
109	C-改尺寸	T1-ALC-AP52	3.0mm厚鋁板	EC-DG-D334232-ZD1(閃粉古銅)	15		15	120.728	0.990	14.850	0.862	12.923		J853-ALC-AP359
110	C-改尺寸	T1-ALC-AP53	3.0mm厚鋁板	EC-DG-D334232-ZD1(閃粉古銅)	15		15	115.718	0.949	14.233	0.825	12.375		J853-ALC-AP360
111	C-新增	T1-ALC-AP13S	3.0mm厚鋁板	EC-DG-D334232-ZD1(閃粉古銅)	1		1	7.715	0.949	0.949	0.825	0.825		J853-ALC-AP360A
112	A-改數量	T2-ALC-AP04	3.0mm厚鋁板	EC-DG-D334232-ZD1(閃粉古銅)	10		10	15.775	0.194	1.940	0.155	1.555		J853-ALC-AP258
113	A-改數量	T2-ALC-AP04	3.0mm厚鋁板	EC-DG-D334232-ZD1(閃粉古銅)	8		8	12.620	0.194	1.552	0.155	1.244		J853-ALC-AP258
114	A-取消	T3-ALC-AP04	3.0mm厚鋁板	EC-DG-D334232-ZD1(閃粉古銅)	0		0	0.000	0.194	0.000	0.155	0.000		J853-ALC-AP258
115		T2-ALC-AP10	3.0mm厚鋁板	EC-DG-D334232-ZD1(閃粉古銅)	9		9	12.815	0.175	1.576	0.140	1.256		J853-ALC-AP259
116		T3-ALC-AP10	3.0mm厚鋁板	EC-DG-D334232-ZD1(閃粉古銅)	9		9	12.815	0.175	1.576	0.140	1.256		J853-ALC-AP259
117		T2-ALC-AP16	3.0mm厚鋁板	EC-DG-D334232-ZD1(閃粉古銅)	9		9	13.921	0.190	1.712	0.152	1.371		J853-ALC-AP260
118		T3-ALC-AP16	3.0mm厚鋁板	EC-DG-D334232-ZD1(閃粉古銅)	9		9	13.921	0.190	1.712	0.152	1.371		J853-ALC-AP260
119	C-取消	T2-ALC-AP82	3.0mm厚鋁板	EC-DG-D334232-ZD1(閃粉古銅)	0		0	0.000	0.190	0.000	0.152	0.000		J853-ALC-AP260
120	C-減少數量	T3-ALC-AP59	3.0mm厚鋁板	EC-DG-D334232-ZD1(閃粉古銅)	1		1	1.547	0.190	0.190	0.152	0.152		J853-ALC-AP260
121		T2-ALC-AP34	3.0mm厚鋁板	EC-DG-D334232-ZD1(閃粉古銅)	18		18	36.693	0.251	4.513	0.203	3.661		J853-ALC-AP261
122	B-改數量	T3-ALC-AP34	3.0mm厚鋁板	EC-DG-D334232-ZD1(閃粉古銅)	18		18	36.693	0.251	4.513	0.203	3.661		J853-ALC-AP261
123		T2-ALC-AP41	3.0mm厚鋁板	EC-DG-D334232-ZD1(閃粉古銅)	18		18	36.693	0.251	4.513	0.203	3.661		J853-ALC-AP261
124	B-改數量	T3-ALC-AP41	3.0mm厚鋁板	EC-DG-D334232-ZD1(閃粉古銅)	18		18	36.693	0.251	4.513	0.203	3.661		J853-ALC-AP261
125	B-取消	T2-ALC-AP41	3.0mm厚鋁板	EC-DG-D334232-ZD1(閃粉古銅)	0		0	0.000	0.251	0.000	0.203	0.000		J853-ALC-AP262
126	B-取消	T3-ALC-AP41	3.0mm厚鋁板	EC-DG-D334232-ZD1(閃粉古銅)	0		0	0.000	0.251	0.000	0.203	0.000		J853-ALC-AP262
127	A-改尺寸	T2-ALC-AP22	3.0mm厚鋁板	EC-DG-D334232-ZD1(閃粉古銅)	10		10	17.383	0.214	2.138	0.175	1.748		J853-ALC-AP263
128	A-改尺寸	T3-ALC-AP04	3.0mm厚鋁板	EC-DG-D334232-ZD1(閃粉古銅)	10		10	17.383	0.214	2.138	0.175	1.748		J853-ALC-AP263
129	A-改尺寸	T3-ALC-AP51	3.0mm厚鋁板	EC-DG-D334232-ZD1(閃粉古銅)	8		8	13.907	0.214	1.711	0.175	1.399		J853-ALC-AP263
130		T2-ALC-AP27	3.0mm厚鋁板	EC-DG-D334232-ZD1(閃粉古銅)	18		18	18.254	0.125	2.245	0.097	1.744		J853-ALC-AP264
131		T2-ALC-AP27	3.0mm厚鋁板	EC-DG-D334232-ZD1(閃粉古銅)	18		18	18.254	0.125	2.245	0.097	1.744		J853-ALC-AP264
132	B-改數量	T3-ALC-AP27	3.0mm厚鋁板	EC-DG-D334232-ZD1(閃粉古銅)	18		18	18.254	0.125	2.245	0.097	1.744		J853-ALC-AP264
133	B-改數量	T3-ALC-AP27	3.0mm厚鋁板	EC-DG-D334232-ZD1(閃粉古銅)	18		18	18.254	0.125	2.245	0.097	1.744		J853-ALC-AP264
134	C-取消	T2-ALC-AP47	3.0mm厚鋁板	EC-DG-D334232-ZD1(閃粉古銅)	0		0	0.000	0.290	0.000	0.236	0.000		J853-ALC-AP265
135	C-取消	T2-ALC-AP52	3.0mm厚鋁板	EC-DG-D334232-ZD1(閃粉古銅)	0		0	0.000	0.290	0.000	0.236	0.000		J853-ALC-AP265
136	C-取消	T2-ALC-AP56	3.0mm厚鋁板	EC-DG-D334232-ZD1(閃粉古銅)	0		0	0.000	0.113	0.000	0.087	0.000		J853-ALC-AP267
137	A-取消	T2-ALC-AP59	3.0mm厚鋁板	EC-DG-D334232-ZD1(閃粉古銅)	0		0	0.000	0.194	0.000	0.155	0.000		J853-ALC-AP268
138	A-改數量	T2-ALC-AP68	3.0mm厚鋁板	EC-DG-D334232-ZD1(閃粉古銅)	7		7	9.967	0.175	1.226	0.140	0.977		J853-ALC-AP269
139	A-改數量	T2-ALC-AP81	3.0mm厚鋁板	EC-DG-D334232-ZD1(閃粉古銅)	2		2	2.848	0.175	0.350	0.140	0.279		J853-ALC-AP269
140	C-減少數量	T3-ALC-AP58	3.0mm厚鋁板	EC-DG-D334232-ZD1(閃粉古銅)	1		1	1.424	0.175	0.175	0.140	0.140		J853-ALC-AP269
141	B-取消	T3-ALC-AP51	3.0mm厚鋁板	EC-DG-D334232-ZD1(閃粉古銅)	0		0	0.000	0.214	0.000	0.175	0.000		J853-ALC-AP270
142		T3-ALC-AP48	3.0mm厚鋁板	EC-DG-D334232-ZD1(閃粉古銅)	10		10	12.702	0.156	1.562	0.124	1.235		J853-ALC-AP271
143	B-取消	T3-ALC-AP58	3.0mm厚鋁板	EC-DG-D334232-ZD1(閃粉古銅)	0		0	0.000	0.175	0.000	0.140	0.000		J853-ALC-AP272
144	B-取消	T3-ALC-AP59	3.0mm厚鋁板	EC-DG-D334232-ZD1(閃粉古銅)	0		0	0.000	0.190	0.000	0.152	0.000		J853-ALC-AP273
145	C-取消	T1-ALC-AP05	3.0mm厚鋁板	EC-DG-D334232-ZD1(閃粉古銅)	0		0	0.000	0.239	0.000	0.194	0.000		J853-ALC-AP274
146		T1-ALC-AP17	3.0mm厚鋁板	EC-DG-D334232-ZD1(閃粉古銅)	16		16	26.060	0.200	3.205	0.161	2.573		J853-ALC-AP275
147		T1-ALC-AP30	3.0mm厚鋁板	EC-DG-D334232-ZD1(閃粉古銅)	16		16	26.060	0.200	3.205	0.161	2.573		J853-ALC-AP275
148	C-減少數量	T1-ALC-AP38	3.0mm厚鋁板	EC-DG-D334232-ZD1(閃粉古銅)	16		16	14.747	0.113	1.814	0.088	1.409		J853-ALC-AP277
149	C-減少數量	T1-ALC-AP39	3.0mm厚鋁板	EC-DG-D334232-ZD1(閃粉古銅)	16		16	12.880	0.099	1.584	0.076	1.210		J853-ALC-AP278
150	A-改數量	T1-ALC-AP39	3.0mm厚鋁板	EC-DG-D334232-ZD1(閃粉古銅)	16		16	12.880	0.099	1.584	0.076	1.210		J853-ALC-AP278
151	A-取消	T1-ALC-AP46	3.0mm厚鋁板	EC-DG-D334232-ZD1(閃粉古銅)	0		0	0.000	0.087	0.000	0.065	0.000		J853-ALC-AP279
152	B-取消	T3-ALC-AP04	3.0mm厚鋁板	EC-DG-D334232-ZD1(閃粉古銅)	0		0	0.000	0.214	0.000	0.175	0.000		J853-ALC-AP361
153	B-取消	T3-ALC-AP67	3.0mm厚鋁板	EC-DG-D334232-ZD1(閃粉古銅)	0		0	0.000	0.135	0.000	0.107	0.000		J853-ALC-AP362

		工程號:	J853		計算:	LHR		日期:	2022/2/28		送呈:			
		地盤名稱:	錦上路-延平道		核對:	WSH		日期:	2022/3/1		副本:			
地盤用鋁板B.M.表			項目類別:	天花鋁板 (T1,T2,T3) -總表				日期:						
BM編號:			修改版次:	C-20220805		A/C Code:			總V.F.:	1515.83	總重量:	14311.22	此BM依據**拆圖資料計算	
序號	修改內容	鋁板圖號	鋁板名稱	顏色	實用	後備	總數	總重量	單件展開面積	總展開面積	單件V.F.	總V.F.	備註	加工圖號
									平方米		平方米			
154	B-取消	T3-ALC-AP69	3.0mm厚鋁板	EC-DG-D334232-ZD1(閃粉古銅)	0		0	0.000	0.278	0.000	0.231	0.000		J853-ALC-AP363
155	B-取消	T3-ALC-AP71	3.0mm厚鋁板	EC-DG-D334232-ZD1(閃粉古銅)	0		0	0.000	0.244	0.000	0.198	0.000		J853-ALC-AP364
156	B-取消	T3-ALC-AP73	3.0mm厚鋁板	EC-DG-D334232-ZD1(閃粉古銅)	0		0	0.000	0.118	0.000	0.092	0.000		J853-ALC-AP365
157	C-增加數量	T3-ALC-AP81	3.0mm厚鋁板	EC-DG-D334232-ZD1(閃粉古銅)	8		8	12.973	0.199	1.596	0.162	1.300		J853-ALC-AP366
158	C-增加數量	T3-ALC-AP82	3.0mm厚鋁板	EC-DG-D334232-ZD1(閃粉古銅)	8		8	12.375	0.190	1.522	0.152	1.218		J853-ALC-AP367
159	B-取消	T2-ALC-AP06	3.0mm厚鋁板	EC-DG-D334232-ZD1(閃粉古銅)	0		0	0.000	0.226	0.000	0.183	0.000		J853-ALC-AP280
160	B-取消	T3-ALC-AP06	3.0mm厚鋁板	EC-DG-D334232-ZD1(閃粉古銅)	0		0	0.000	0.226	0.000	0.183	0.000		J853-ALC-AP280
161		T2-ALC-AP12	3.0mm厚鋁板	EC-DG-D334232-ZD1(閃粉古銅)	9		9	34.197	0.467	4.206	0.387	3.483		J853-ALC-AP281
162		T3-ALC-AP12	3.0mm厚鋁板	EC-DG-D334232-ZD1(閃粉古銅)	9		9	34.197	0.467	4.206	0.387	3.483		J853-ALC-AP281
163		T2-ALC-AP18	3.0mm厚鋁板	EC-DG-D334232-ZD1(閃粉古銅)	9		9	29.550	0.404	3.635	0.333	2.999		J853-ALC-AP282
164		T3-ALC-AP18	3.0mm厚鋁板	EC-DG-D334232-ZD1(閃粉古銅)	9		9	29.550	0.404	3.635	0.333	2.999		J853-ALC-AP282
165	A-改數量	T2-ALC-AP29	3.0mm厚鋁板	EC-DG-D334232-ZD1(閃粉古銅)	18		18	31.223	0.213	3.840	0.172	3.096		J853-ALC-AP283
166	A-改數量	T2-ALC-AP29	3.0mm厚鋁板	EC-DG-D334232-ZD1(閃粉古銅)	18		18	31.223	0.213	3.840	0.172	3.096		J853-ALC-AP283
167	A-改數量	T3-ALC-AP29	3.0mm厚鋁板	EC-DG-D334232-ZD1(閃粉古銅)	18		18	31.223	0.213	3.840	0.172	3.096		J853-ALC-AP283
168	A-改數量	T3-ALC-AP29	3.0mm厚鋁板	EC-DG-D334232-ZD1(閃粉古銅)	18		18	31.223	0.213	3.840	0.172	3.096		J853-ALC-AP283
169	B-新增	T2-ALC-AP29	3.0mm厚鋁板	EC-DG-D334232-ZD1(閃粉古銅)	10		10	17.346	0.213	2.134	0.172	1.720		J853-ALC-AP283
170	B-新增	T2-ALC-AP29	3.0mm厚鋁板	EC-DG-D334232-ZD1(閃粉古銅)	10		10	17.346	0.213	2.134	0.172	1.720		J853-ALC-AP283
171	B-新增	T2-ALC-AP29	3.0mm厚鋁板	EC-DG-D334232-ZD1(閃粉古銅)	8		8	13.877	0.213	1.707	0.172	1.376		J853-ALC-AP283
172	B-新增	T3-ALC-AP29	3.0mm厚鋁板	EC-DG-D334232-ZD1(閃粉古銅)	18		18	31.223	0.213	3.840	0.172	3.096		J853-ALC-AP283
173	A-取消	T2-ALC-AP24	3.0mm厚鋁板	EC-DG-D334232-ZD1(閃粉古銅)	0		0	0.000	0.226	0.000	0.183	0.000		J853-ALC-AP284
174	A-改數量	T3-ALC-AP24	3.0mm厚鋁板	EC-DG-D334232-ZD1(閃粉古銅)	10		10	18.379	0.226	2.261	0.183	1.828		J853-ALC-AP284
175		T2-ALC-AP37	3.0mm厚鋁板	EC-DG-D334232-ZD1(閃粉古銅)	18		18	54.548	0.373	6.709	0.307	5.524		J853-ALC-AP285
176		T2-ALC-AP37	3.0mm厚鋁板	EC-DG-D334232-ZD1(閃粉古銅)	18		18	54.548	0.373	6.709	0.307	5.524		J853-ALC-AP285
177		T3-ALC-AP37	3.0mm厚鋁板	EC-DG-D334232-ZD1(閃粉古銅)	18		18	54.548	0.373	6.709	0.307	5.524		J853-ALC-AP285
178		T3-ALC-AP37	3.0mm厚鋁板	EC-DG-D334232-ZD1(閃粉古銅)	18		18	54.548	0.373	6.709	0.307	5.524		J853-ALC-AP285
179		T2-ALC-AP38	3.0mm厚鋁板	EC-DG-D334232-ZD1(閃粉古銅)	18		18	54.548	0.373	6.709	0.307	5.524		J853-ALC-AP286
180		T2-ALC-AP38	3.0mm厚鋁板	EC-DG-D334232-ZD1(閃粉古銅)	18		18	54.548	0.373	6.709	0.307	5.524		J853-ALC-AP286
181		T3-ALC-AP38	3.0mm厚鋁板	EC-DG-D334232-ZD1(閃粉古銅)	18		18	54.548	0.373	6.709	0.307	5.524		J853-ALC-AP286
182		T3-ALC-AP38	3.0mm厚鋁板	EC-DG-D334232-ZD1(閃粉古銅)	18		18	54.548	0.373	6.709	0.307	5.524		J853-ALC-AP286
183	A-改數量	T2-ALC-AP67	3.0mm厚鋁板	EC-DG-D334232-ZD1(閃粉古銅)	7		7	13.329	0.234	1.640	0.195	1.366		J853-ALC-AP287
184	C-新增	T2-ALC-AP67	3.0mm厚鋁板	EC-DG-D334232-ZD1(閃粉古銅)	2		2	3.808	0.234	0.468	0.195	0.390		J853-ALC-AP287
185	C-增加數量/改尺寸	T2-ALC-AP72	3.0mm厚鋁板	EC-DG-D334232-ZD1(閃粉古銅)	7		7	27.696	0.487	3.407	0.403	2.823		J853-ALC-AP288
186	C-新增	T2-ALC-AP72	3.0mm厚鋁板	EC-DG-D334232-ZD1(閃粉古銅)	2		2	7.913	0.487	0.973	0.403	0.807		J853-ALC-AP288
187	C-改尺寸	T2-ALC-AP73	3.0mm厚鋁板	EC-DG-D334232-ZD1(閃粉古銅)	7		7	25.831	0.454	3.177	0.376	2.629		J853-ALC-AP289
188	C-新增	T2-ALC-AP73	3.0mm厚鋁板	EC-DG-D334232-ZD1(閃粉古銅)	2		2	7.380	0.454	0.908	0.376	0.751		J853-ALC-AP289
189	C-改尺寸	T2-ALC-AP74	3.0mm厚鋁板	EC-DG-D334232-ZD1(閃粉古銅)	7		7	25.109	0.441	3.088	0.365	2.554		J853-ALC-AP290
190	C-新增	T2-ALC-AP74	3.0mm厚鋁板	EC-DG-D334232-ZD1(閃粉古銅)	2		2	7.174	0.441	0.882	0.365	0.730		J853-ALC-AP290
191	C-取消	T3-ALC-AP63	3.0mm厚鋁板	EC-DG-D334232-ZD1(閃粉古銅)	0		0	0.000	0.362	0.000	0.298	0.000		J853-ALC-AP291
192	C-增加數量/改尺寸	T3-ALC-AP64	3.0mm厚鋁板	EC-DG-D334232-ZD1(閃粉古銅)	1		1	3.878	0.477	0.477	0.395	0.395		J853-ALC-AP292
193	C-增加數量/改尺寸	T3-ALC-AP65	3.0mm厚鋁板	EC-DG-D334232-ZD1(閃粉古銅)	1		1	3.568	0.439	0.439	0.363	0.363		J853-ALC-AP293
194	A-改數量	T1-ALC-AP23	3.0mm厚鋁板	EC-DG-D334232-ZD1(閃粉古銅)	1		1	3.872	0.476	0.476	0.395	0.395		J853-ALC-AP294
195	A-改數量	T1-ALC-AP24	3.0mm厚鋁板	EC-DG-D334232-ZD1(閃粉古銅)	1		1	3.872	0.476	0.476	0.395	0.395		J853-ALC-AP295
196		T1-ALC-AP25	3.0mm厚鋁板	EC-DG-D334232-ZD1(閃粉古銅)	16		16	62.064	0.477	7.634	0.402	6.429		J853-ALC-AP296
197	A-改尺寸	T1-ALC-AP34	3.0mm厚鋁板	EC-DG-D334232-ZD1(閃粉古銅)	16		16	43.118	0.331	5.304	0.272	4.352		J853-ALC-AP297
198	A-改尺寸	T1-ALC-AP35	3.0mm厚鋁板	EC-DG-D334232-ZD1(閃粉古銅)	16		16	42.705	0.328	5.253	0.269	4.309		J853-ALC-AP298
199	C-減少數量	T1-ALC-AP42	3.0mm厚鋁板	EC-DG-D334232-ZD1(閃粉古銅)	16		16	34.940	0.269	4.298	0.219	3.500		J853-ALC-AP299
200	C-減少數量	T1-ALC-AP43	3.0mm厚鋁板	EC-DG-D334232-ZD1(閃粉古銅)	16		16	34.940	0.269	4.298	0.219	3.500		J853-ALC-AP300
201	A-改數量	T1-ALC-AP49	3.0mm厚鋁板	EC-DG-D334232-ZD1(閃粉古銅)	16		16	33.701	0.259	4.145	0.211	3.371		J853-ALC-AP301
202	B-取消	T2-ALC-AP81	3.0mm厚鋁板	EC-DG-D334232-ZD1(閃粉古銅)	0		0	0.000	0.175	0.000	0.140	0.000		J853-ALC-AP368
203	B-取消	T2-ALC-AP82	3.0mm厚鋁板	EC-DG-D334232-ZD1(閃粉古銅)	0		0	0.000	0.224	0.000	0.181	0.000		J853-ALC-AP369
204	C-取消	T2-ALC-AP86	3.0mm厚鋁板	EC-DG-D334232-ZD1(閃粉古銅)	0		0	0.000	0.362	0.000	0.298	0.000		J853-ALC-AP370

 美特鋁質 有限公司 MIDI Aluminium Fabricator Ltd.		工程號:	J853		計算:	LHR		日期:	2022/2/28		送呈:			
		地盤名稱:	錦上路-延平道		核對:	WSH		日期:	2022/3/1		副本:			
地盤用鋁板B.M.表		項目類別:	天花鋁板 (T1,T2,T3) -總表					日期:						
BM編號:		修改版次:	C-20220805		A/C Code:			總V.F.:	1515.83	總重量:	14311.22	此BM依據**拆圖資料計算		
序號	修改內容	鋁板圖號	鋁板名稱	顏色	實用	後備	總數	總重量	單件展開面積	總展開面積	單件V.F.	總V.F.	備註	加工圖號
									平方米	平方米	平方米	平方米		
205	C-取消	T2-ALC-AP87	3.0mm厚鋁板	EC-DG-D334232-ZD1(閃粉古銅)	0		0	0.000	0.364	0.000	0.299	0.000		J853-ALC-AP371
206	C-取消	T2-ALC-AP88	3.0mm厚鋁板	EC-DG-D334232-ZD1(閃粉古銅)	0		0	0.000	0.326	0.000	0.267	0.000		J853-ALC-AP372
207	C-減少數量/改尺寸	T3-ALC-AP86	3.0mm厚鋁板	EC-DG-D334232-ZD1(閃粉古銅)	9		9	35.461	0.485	4.362	0.402	3.615		J853-ALC-AP373
208	C-減少數量/改尺寸	T3-ALC-AP87	3.0mm厚鋁板	EC-DG-D334232-ZD1(閃粉古銅)	8		8	30.199	0.464	3.714	0.384	3.075		J853-ALC-AP374
209	C-減少數量/改尺寸	T3-ALC-AP88	3.0mm厚鋁板	EC-DG-D334232-ZD1(閃粉古銅)	8		8	28.547	0.439	3.511	0.363	2.903		J853-ALC-AP375
210	A-新增	T1-ALC-AP57	3.0mm厚鋁板	EC-DG-D334232-ZD1(閃粉古銅)	15		15	57.304	0.470	7.049	0.389	5.837		J853-ALC-AP376
211	A-新增	T1-ALC-AP58	3.0mm厚鋁板	EC-DG-D334232-ZD1(閃粉古銅)	15		15	57.304	0.470	7.049	0.389	5.837		J853-ALC-AP377
212	A-新增	T1-ALC-AP36	3.0mm厚鋁板	EC-DG-D334232-ZD1(閃粉古銅)	16		16	42.705	0.328	5.253	0.269	4.309		J853-ALC-AP378
213	A-新增	T1-ALC-AP50	3.0mm厚鋁板	EC-DG-D334232-ZD1(閃粉古銅)	16		16	33.701	0.259	4.145	0.211	3.371		J853-ALC-AP379
214	B-取消	T2-ALC-AP05	3.0mm厚鋁板	EC-DG-D334232-ZD1(閃粉古銅)	0		0	0.000	0.843	0.000	0.706	0.000		J853-ALC-AP302
215	B-取消	T3-ALC-AP05	3.0mm厚鋁板	ECW3D993332S-ZD1(紫色白色)	0		0	0.000	0.843	0.000	0.706	0.000		J853-ALC-AP302
216	B-改顏色	T2-ALC-AP11	3.0mm厚鋁板	ECW3D993332S-ZD1(紫色白色)	9		9	168.743	2.306	20.756	2.070	18.630		J853-ALC-AP303
217	B-改顏色	T3-ALC-AP11	3.0mm厚鋁板	ECW3D993332S-ZD1(紫色白色)	9		9	168.743	2.306	20.756	2.070	18.630		J853-ALC-AP303
218	B-改顏色	T2-ALC-AP17	3.0mm厚鋁板	ECW3D993332S-ZD1(紫色白色)	9		9	159.758	2.183	19.650	1.955	17.595		J853-ALC-AP304
219	B-改顏色	T3-ALC-AP17	3.0mm厚鋁板	ECW3D993332S-ZD1(紫色白色)	9		9	159.758	2.183	19.650	1.955	17.595		J853-ALC-AP304
220	B-改顏色	T2-ALC-AP23	3.0mm厚鋁板	ECW3D993332S-ZD1(紫色白色)	10		10	66.599	0.819	8.192	0.684	6.840		J853-ALC-AP305
221	B-改顏色	T2-ALC-AP23	3.0mm厚鋁板	ECW3D993332S-ZD1(紫色白色)	10		10	66.599	0.819	8.192	0.684	6.840		J853-ALC-AP305
222	B-改顏色	T2-ALC-AP23	3.0mm厚鋁板	ECW3D993332S-ZD1(紫色白色)	8		8	53.279	0.819	6.553	0.684	5.472		J853-ALC-AP305
223	B-改顏色	T3-ALC-AP23	3.0mm厚鋁板	ECW3D993332S-ZD1(紫色白色)	18		18	119.878	0.819	14.745	0.684	12.312		J853-ALC-AP305
224	B-改顏色	T2-ALC-AP28	3.0mm厚鋁板	ECW3D993332S-ZD1(紫色白色)	18		18	116.666	0.797	14.350	0.664	11.952		J853-ALC-AP306
225	B-改顏色	T3-ALC-AP28	3.0mm厚鋁板	ECW3D993332S-ZD1(紫色白色)	18		18	116.666	0.797	14.350	0.664	11.952		J853-ALC-AP306
226	B-改顏色	T2-ALC-AP45	3.0mm厚鋁板	ECW3D993332S-ZD1(紫色白色)	18		18	116.666	0.797	14.350	0.664	11.952		J853-ALC-AP307
227	B-改顏色	T3-ALC-AP45	3.0mm厚鋁板	ECW3D993332S-ZD1(紫色白色)	18		18	116.666	0.797	14.350	0.664	11.952		J853-ALC-AP307
228	B-改顏色	T2-ALC-AP35	3.0mm厚鋁板	ECW3D993332S-ZD1(紫色白色)	18		18	233.147	1.593	28.677	1.399	25.184		J853-ALC-AP308
229	B-改顏色	T3-ALC-AP35	3.0mm厚鋁板	ECW3D993332S-ZD1(紫色白色)	18		18	233.147	1.593	28.677	1.399	25.184		J853-ALC-AP308
230	B-改顏色	T2-ALC-AP36	3.0mm厚鋁板	ECW3D993332S-ZD1(紫色白色)	18		18	233.147	1.593	28.677	1.399	25.184		J853-ALC-AP309
231	B-改顏色	T3-ALC-AP36	3.0mm厚鋁板	ECW3D993332S-ZD1(紫色白色)	18		18	233.147	1.593	28.677	1.399	25.184		J853-ALC-AP309
232	B-改顏色	T2-ALC-AP42	3.0mm厚鋁板	ECW3D993332S-ZD1(紫色白色)	18		18	233.147	1.593	28.677	1.399	25.184		J853-ALC-AP310
233	B-改顏色	T3-ALC-AP42	3.0mm厚鋁板	ECW3D993332S-ZD1(紫色白色)	18		18	233.147	1.593	28.677	1.399	25.184		J853-ALC-AP310
234	B-改顏色	T2-ALC-AP43	3.0mm厚鋁板	ECW3D993332S-ZD1(紫色白色)	18		18	233.147	1.593	28.677	1.399	25.184		J853-ALC-AP311
235	B-改顏色	T3-ALC-AP43	3.0mm厚鋁板	ECW3D993332S-ZD1(紫色白色)	18		18	233.147	1.593	28.677	1.399	25.184		J853-ALC-AP311
236	C-改尺寸	T2-ALC-AP48	3.0mm厚鋁板	ECW3D993332S-ZD1(紫色白色)	1		1	15.597	1.918	1.918	1.708	1.708		J853-ALC-AP312
237	C-新增	T2-ALC-AP48	3.0mm厚鋁板	ECW3D993332S-ZD1(紫色白色)	1		1	15.597	1.918	1.918	1.708	1.708		J853-ALC-AP312
238	C-取消	T2-ALC-AP49	3.0mm厚鋁板	ECW3D993332S-ZD1(紫色白色)	0		0	0.000	1.312	0.000	1.139	0.000		J853-ALC-AP313
239	C-取消	T2-ALC-AP49	3.0mm厚鋁板	ECW3D993332S-ZD1(紫色白色)	0		0	0.000	1.312	0.000	1.139	0.000		J853-ALC-AP313
240	C-改尺寸	T2-ALC-AP50	3.0mm厚鋁板	ECW3D993332S-ZD1(紫色白色)	1		1	15.597	1.918	1.918	1.708	1.708		J853-ALC-AP314
241	C-新增	T2-ALC-AP50	3.0mm厚鋁板	ECW3D993332S-ZD1(紫色白色)	1		1	15.597	1.918	1.918	1.708	1.708		J853-ALC-AP314
242	C-取消	T2-ALC-AP53	3.0mm厚鋁板	ECW3D993332S-ZD1(紫色白色)	0		0	0.000	1.311	0.000	1.138	0.000		J853-ALC-AP315
243	C-取消	T2-ALC-AP54	3.0mm厚鋁板	ECW3D993332S-ZD1(紫色白色)	0		0	0.000	1.311	0.000	1.138	0.000		J853-ALC-AP316
244	B-改顏色	T2-ALC-AP57	3.0mm厚鋁板	ECW3D993332S-ZD1(紫色白色)	1		1	6.553	0.806	0.806	0.672	0.672		J853-ALC-AP317
245	B-取消	T2-ALC-AP60	3.0mm厚鋁板	ECW3D993332S-ZD1(紫色白色)	0		0	0.000	0.843	0.000	0.706	0.000		J853-ALC-AP318
246	B-取消	T3-ALC-AP52	3.0mm厚鋁板	ECW3D993332S-ZD1(紫色白色)	0		0	0.000	0.843	0.000	0.706	0.000		J853-ALC-AP318
247	C-減少數量/改尺寸	T2-ALC-AP69	3.0mm厚鋁板	ECW3D993332S-ZD1(紫色白色)	7		7	131.935	2.318	16.228	2.079	14.553		J853-ALC-AP319
248	C-改尺寸	T2-ALC-AP70	3.0mm厚鋁板	ECW3D993332S-ZD1(紫色白色)	7		7	122.817	2.158	15.107	1.929	13.506		J853-ALC-AP320
249	C-改尺寸	T2-ALC-AP71	3.0mm厚鋁板	ECW3D993332S-ZD1(紫色白色)	7		7	122.817	2.158	15.107	1.929	13.506		J853-ALC-AP321
250	B-改顏色	T3-ALC-AP49	3.0mm厚鋁板	ECW3D993332S-ZD1(紫色白色)	10		10	67.374	0.829	8.287	0.693	6.928		J853-ALC-AP322
251	C-取消	T3-ALC-AP60	3.0mm厚鋁板	ECW3D993332S-ZD1(紫色白色)	0		0	0.000	1.814	0.000	1.609	0.000		J853-ALC-AP323
252	C-減少數量/改尺寸	T3-ALC-AP61	3.0mm厚鋁板	ECW3D993332S-ZD1(紫色白色)	1		1	19.199	2.361	2.361	2.122	2.122		J853-ALC-AP324
253	C-減少數量/改尺寸	T3-ALC-AP62	3.0mm厚鋁板	ECW3D993332S-ZD1(紫色白色)	1		1	19.199	2.361	2.361	2.122	2.122		J853-ALC-AP325
254	B-改顏色	T1-ALC-AP06	3.0mm厚鋁板	ECW3D993332S-ZD1(紫色白色)	1		1	18.524	2.278	2.278	2.048	2.048		J853-ALC-AP326
255	B-改顏色	T1-ALC-AP07	3.0mm厚鋁板	ECW3D993332S-ZD1(紫色白色)	1		1	18.417	2.265	2.265	2.036	2.036		J853-ALC-AP327

		工程號:	J853		計算:	LHR		日期:	2022/2/28		送呈:			
		地盤名稱:	錦上路-延平道		核對:	WSH		日期:	2022/3/1		副本:			
地盤用鋁板B.M.表		項目類別:	天花鋁板 (T1,T2,T3)-總表					日期:						
BM編號:		修改版次:	C-20220805		A/C Code:			總V.F.:	1515.83	總重量:	14311.22	此BM依據**拆圖資料計算		
序號	修改內容	鋁板圖號	鋁板名稱	顏色	實用	後備	總數	總重量	單件展開面積	總展開面積	單件V.F.	總V.F.	備註	加工圖號
									平方米	平方米	平方米	平方米		
256	B-改顏色	T1-ALC-AP08	3.0mm厚鋁板	ECW3D993332S-ZD1(素色白色)	1		1	18.417	2.265	2.265	2.036	2.036		J853-ALC-AP328
257	B-改顏色	T1-ALC-AP18	3.0mm厚鋁板	ECW3D993332S-ZD1(素色白色)	1		1	15.220	1.872	1.872	1.665	1.665		J853-ALC-AP329
258	B-改顏色	T1-ALC-AP19	3.0mm厚鋁板	ECW3D993332S-ZD1(素色白色)	1		1	15.127	1.861	1.861	1.654	1.654		J853-ALC-AP330
259	B-改顏色	T1-ALC-AP20	3.0mm厚鋁板	ECW3D993332S-ZD1(素色白色)	1		1	15.127	1.861	1.861	1.654	1.654		J853-ALC-AP331
260	B-改顏色	T1-ALC-AP21	3.0mm厚鋁板	ECW3D993332S-ZD1(素色白色)	16		16	211.388	1.625	26.001	1.431	22.896		J853-ALC-AP332
261	B-改顏色	T1-ALC-AP22	3.0mm厚鋁板	ECW3D993332S-ZD1(素色白色)	16		16	172.380	1.325	21.203	1.148	18.360		J853-ALC-AP333
262	B-改顏色	T1-ALC-AP31	3.0mm厚鋁板	ECW3D993332S-ZD1(素色白色)	16		16	250.025	1.922	30.753	1.712	27.389		J853-ALC-AP334
263	B-改顏色	T1-ALC-AP32	3.0mm厚鋁板	ECW3D993332S-ZD1(素色白色)	16		16	249.468	1.918	30.685	1.708	27.324		J853-ALC-AP335
264	B-改顏色	T1-ALC-AP33	3.0mm厚鋁板	ECW3D993332S-ZD1(素色白色)	16		16	249.468	1.918	30.685	1.708	27.324		J853-ALC-AP336
265	C-減少數量	T1-ALC-AP40	3.0mm厚鋁板	ECW3D993332S-ZD1(素色白色)	16		16	47.061	0.362	5.789	0.256	4.100		J853-ALC-AP337
266	C-減少數量	T1-ALC-AP41	3.0mm厚鋁板	ECW3D993332S-ZD1(素色白色)	16		16	47.061	0.362	5.789	0.256	4.100		J853-ALC-AP338
267	B-改顏色	T1-ALC-AP47	3.0mm厚鋁板	ECW3D993332S-ZD1(素色白色)	16		16	45.440	0.349	5.589	0.247	3.948		J853-ALC-AP339
268	B-改顏色	T1-ALC-AP48	3.0mm厚鋁板	ECW3D993332S-ZD1(素色白色)	16		16	45.440	0.349	5.589	0.247	3.948		J853-ALC-AP340
269	C-減少數量/改尺寸	T2-ALC-AP83	3.0mm厚鋁板	ECW3D993332S-ZD1(素色白色)	2		2	39.296	2.417	4.833	2.174	4.347		J853-ALC-AP380
270	C-改尺寸	T2-ALC-AP84	3.0mm厚鋁板	ECW3D993332S-ZD1(素色白色)	2		2	36.580	2.250	4.499	2.017	4.034		J853-ALC-AP381
271	C-改尺寸	T2-ALC-AP85	3.0mm厚鋁板	ECW3D993332S-ZD1(素色白色)	2		2	36.580	2.250	4.499	2.017	4.034		J853-ALC-AP382
272	C-減少數量/改尺寸	T3-ALC-AP83	3.0mm厚鋁板	ECW3D993332S-ZD1(素色白色)	9		9	176.201	2.408	21.673	2.165	19.489		J853-ALC-AP383
273	C-增加數量/改尺寸	T3-ALC-AP84	3.0mm厚鋁板	ECW3D993332S-ZD1(素色白色)	8		8	149.595	2.300	18.400	2.064	16.514		J853-ALC-AP384
274	C-增加數量/改尺寸	T3-ALC-AP85	3.0mm厚鋁板	ECW3D993332S-ZD1(素色白色)	8		8	149.595	2.300	18.400	2.064	16.514		J853-ALC-AP385
275	B-改顏色	T1-ALC-AP54	3.0mm厚鋁板	ECW3D993332S-ZD1(素色白色)	15		15	224.821	1.844	27.653	1.638	24.563		J853-ALC-AP386
276	B-改顏色	T1-ALC-AP55	3.0mm厚鋁板	ECW3D993332S-ZD1(素色白色)	15		15	224.298	1.839	27.589	1.634	24.503		J853-ALC-AP387
277	B-改顏色	T1-ALC-AP56	3.0mm厚鋁板	ECW3D993332S-ZD1(素色白色)	15		15	224.298	1.839	27.589	1.634	24.503		J853-ALC-AP388
278	C-新增	T1-ALC-AP201	3.0mm厚鋁板	ECW3D993332S-ZD1(素色白色)	15		15	140.703	1.154	17.307	1.054	15.806		J853-ALC-AP389
279	C-新增	T1-ALC-AP202	3.0mm厚鋁板	ECW3D993332S-ZD1(素色白色)	1		1	9.380	1.154	1.154	1.054	1.054		J853-ALC-AP390
280	C-新增	T1-ALC-AP203	3.0mm厚鋁板	ECW3D993332S-ZD1(素色白色)	1		1	4.702	0.578	0.578	0.477	0.477		J853-ALC-AP391
281	C-新增	T1-ALC-AP204	3.0mm厚鋁板	ECW3D993332S-ZD1(素色白色)	1		1	4.702	0.578	0.578	0.477	0.477		J853-ALC-AP392
282	C-新增	T2-ALC-AP407	3.0mm厚鋁板	EC-DG-D334232-ZD1(閃粉古銅)	1		1	3.992	0.491	0.491	0.364	0.364		J853-ALC-AP401
283	C-新增	T1-ALC-AP401	3.0mm厚鋁板	EC-DG-D334232-ZD1(閃粉古銅)	1		1	6.997	0.861	0.861	0.649	0.649		J853-ALC-AP402
284	C-新增	T1-ALC-AP402	3.0mm厚鋁板	EC-DG-D334232-ZD1(閃粉古銅)	1		1	6.013	0.740	0.740	0.555	0.555		J853-ALC-AP403
285	C-新增	T1-ALC-AP403	3.0mm厚鋁板	EC-DG-D334232-ZD1(閃粉古銅)	1		1	4.935	0.607	0.607	0.453	0.453		J853-ALC-AP404
286	C-新增	T1-ALC-AP404	3.0mm厚鋁板	EC-DG-D334232-ZD1(閃粉古銅)	1		1	2.738	0.337	0.337	0.246	0.246		J853-ALC-AP405
287	C-新增	T1-ALC-AP405	3.0mm厚鋁板	EC-DG-D334232-ZD1(閃粉古銅)	1		1	7.120	0.876	0.876	0.660	0.660		J853-ALC-AP406
288	C-新增	T2-ALC-AP401	3.0mm厚鋁板	EC-DG-D334232-ZD1(閃粉古銅)	1		1	5.000	0.615	0.615	0.460	0.460		J853-ALC-AP407
289	C-新增	T2-ALC-AP401	3.0mm厚鋁板	EC-DG-D334232-ZD1(閃粉古銅)	1		1	5.000	0.615	0.615	0.460	0.460		J853-ALC-AP407
290	C-新增	T2-ALC-AP402	3.0mm厚鋁板	EC-DG-D334232-ZD1(閃粉古銅)	1		1	5.000	0.615	0.615	0.460	0.460		J853-ALC-AP408
291	C-新增	T2-ALC-AP402	3.0mm厚鋁板	EC-DG-D334232-ZD1(閃粉古銅)	1		1	5.000	0.615	0.615	0.460	0.460		J853-ALC-AP408
292	C-新增	T2-ALC-AP403	3.0mm厚鋁板	EC-DG-D334232-ZD1(閃粉古銅)	1		1	1.097	0.135	0.135	0.090	0.090		J853-ALC-AP409
293	C-新增	T2-ALC-AP404	3.0mm厚鋁板	EC-DG-D334232-ZD1(閃粉古銅)	1		1	4.308	0.530	0.530	0.394	0.394		J853-ALC-AP410
294	C-新增	T2-ALC-AP405	3.0mm厚鋁板	EC-DG-D334232-ZD1(閃粉古銅)	1		1	1.097	0.135	0.135	0.090	0.090		J853-ALC-AP411
295	C-新增	T2-ALC-AP406	3.0mm厚鋁板	EC-DG-D334232-ZD1(閃粉古銅)	1		1	4.308	0.530	0.530	0.394	0.394		J853-ALC-AP412
296	C-新增	T2-ALC-AP408	3.0mm厚鋁板	EC-DG-D334232-ZD1(閃粉古銅)	1		1	2.110	0.260	0.260	0.186	0.186		J853-ALC-AP413
297	C-新增	T2-ALC-AP409	3.0mm厚鋁板	EC-DG-D334232-ZD1(閃粉古銅)	1		1	3.323	0.409	0.409	0.301	0.301		J853-ALC-AP414
298	C-新增	T1-ALC-AP501	3.0mm厚鋁板	EC-DG-D334232-ZD1(閃粉古銅)	1		1	0.896	0.110	0.110	0.035	0.035		J853-ALC-AP415
299	C-新增	T2-ALC-AP501	3.0mm厚鋁板	EC-DG-D334232-ZD1(閃粉古銅)	1		1	0.896	0.110	0.110	0.035	0.035		J853-ALC-AP416
300	C-新增	T2-ALC-AP501	3.0mm厚鋁板	EC-DG-D334232-ZD1(閃粉古銅)	1		1	0.896	0.110	0.110	0.035	0.035		J853-ALC-AP416
301	C-新增	T2-ALC-AP502	3.0mm厚鋁板	EC-DG-D334232-ZD1(閃粉古銅)	1		1	0.424	0.052	0.052	0.016	0.016		J853-ALC-AP417
302	C-新增	T1-ALC-AP502	3.0mm厚鋁板	EC-DG-D334232-ZD1(閃粉古銅)	1		1	0.684	0.084	0.084	0.038	0.038		J853-ALC-AP415
303	C-新增	T1-ALC-AP503	3.0mm厚鋁板	EC-DG-D334232-ZD1(閃粉古銅)	1		1	0.622	0.077	0.077	0.035	0.035		J853-ALC-AP416

總計： 2570 14311.22 1760.30 1515.83

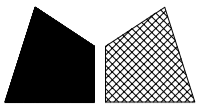

美特鋁質 有限公司
MIDI Aluminium Fabricator Ltd.



工程號

J853

地盤

錦上路


送地盤

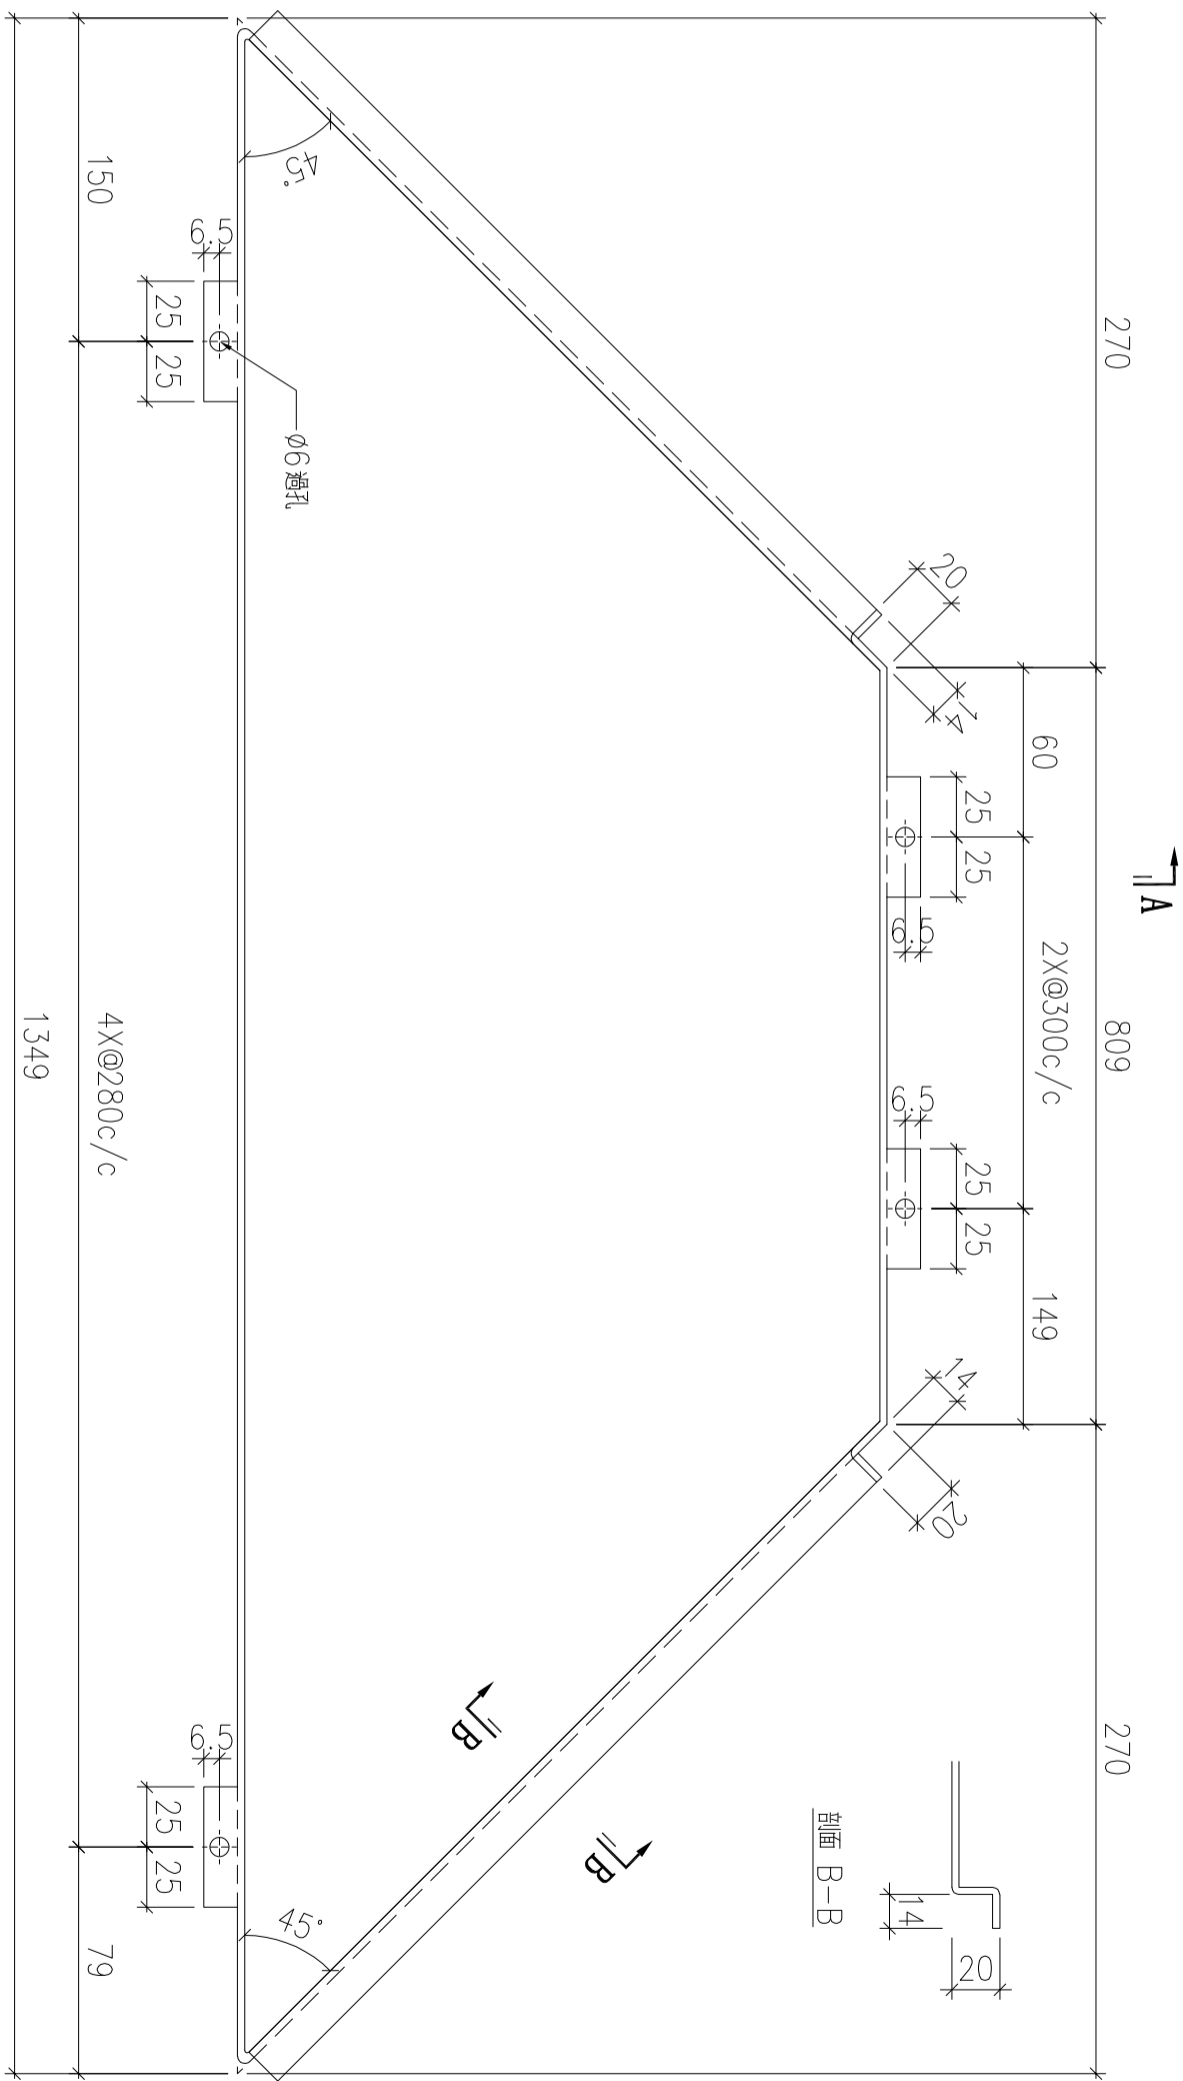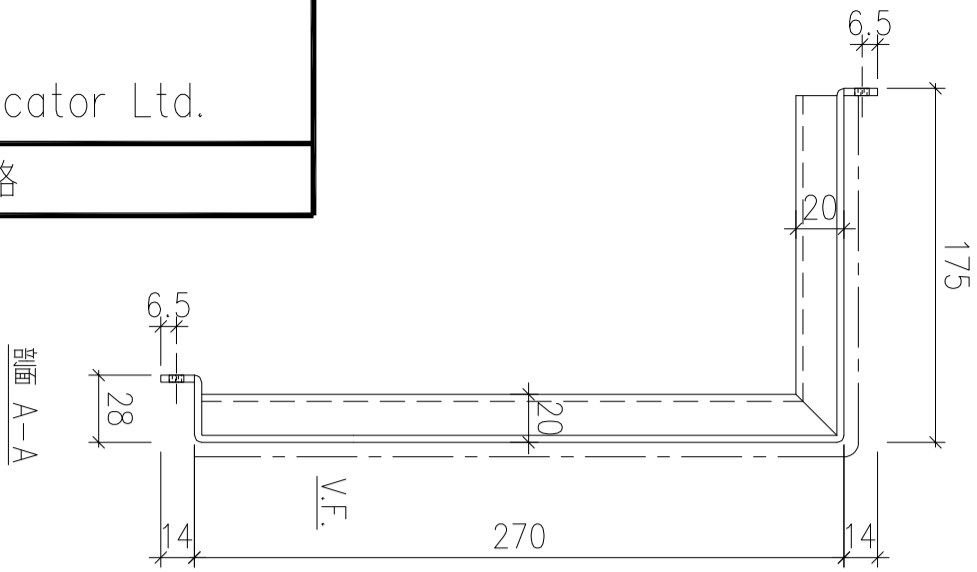

序號	物料編號	數量	安裝位置	樓層
01	T2-ALC-AP25	18	見派位圖	T2 FLAT B 6~26/F
02	T2-ALC-AP25	18	見派位圖	T2 FLAT C 6~26/F
03	T3-ALC-AP25	18	見派位圖	T3 FLAT B 6~26/F
04	T3-ALC-AP25	18	見派位圖	T3 FLAT C 6~26/F

序號	物料編號	數量	安裝位置	樓層
05	T2-ALC-AP25	18	見派位圖	T2 FLAT A 6~25/F
06	T2-ALC-AP25	10	見派位圖	T2 FLAT D 6~17/F
07	T3-ALC-AP25	10	見派位圖	T3 FLAT A 6~17/F
08	T3-ALC-AP25	8	見派位圖	T3 FLAT A 17~25/F

名稱	天花鋁板加工圖	制圖	LHR	2022.2.19	修改	A	B
材料	3mm厚鋁板 (3003H14)	復核	-	-	日期	2022.3.24	2022.8.3
顏色	EC-DG-D334232-ZD1(閃粉古銅)	批準			圖號	J853-ALC-AP205	

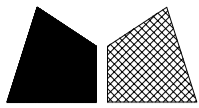

美特鋁質 有限公司
MIDI Aluminium Fabricator Ltd.



工程號

J853

地盤


錦上路

送地盤

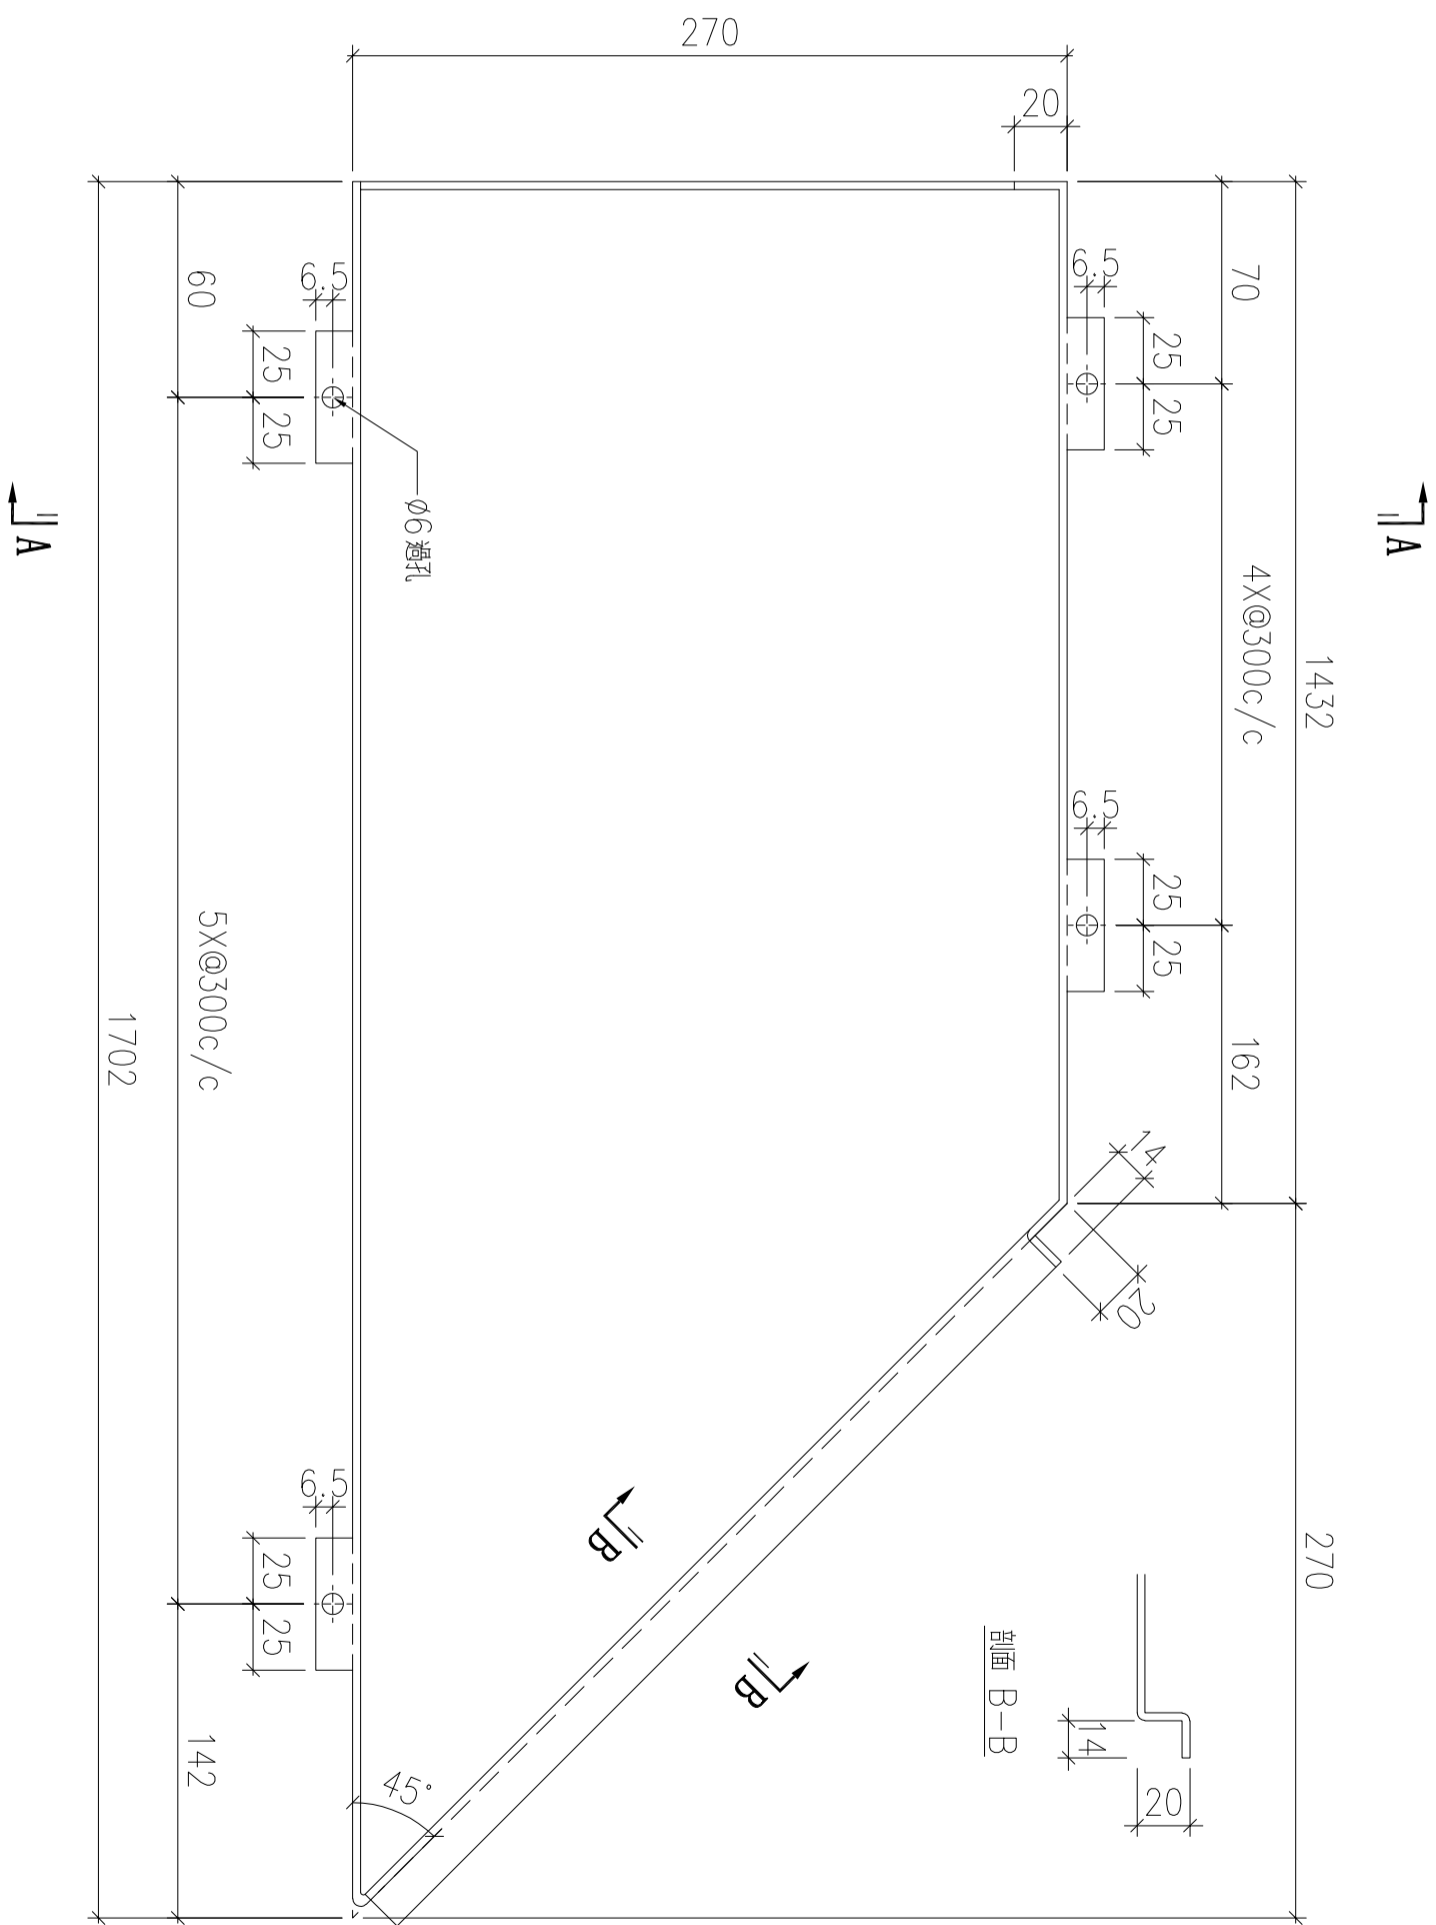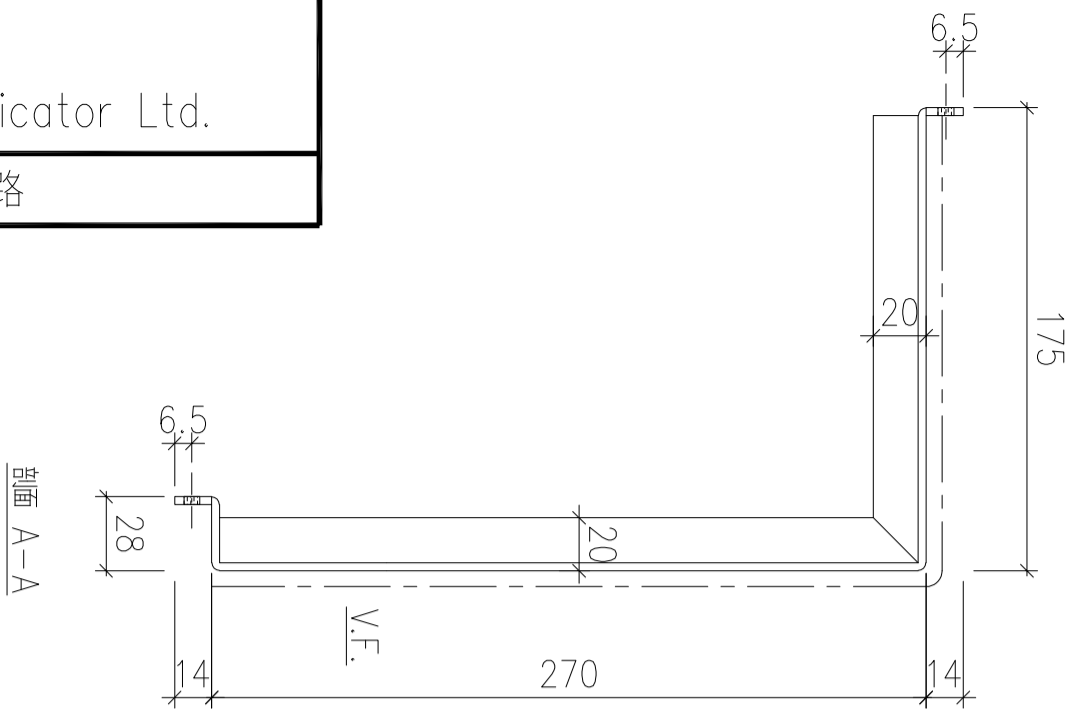

序號	物料編號	數量	安裝位置	樓層
01	T2-ALC-AP30	18	見派位圖	T2 FLAT B 6~26/F
02	T2-ALC-AP30	18	見派位圖	T2 FLAT C 6~26/F
03	T3-ALC-AP30	18	見派位圖	T3 FLAT B 6~26/F
04	T3-ALC-AP30	18	見派位圖	T3 FLAT C 6~26/F




名稱	天花鋁板加工圖	制圖	LHR	2022.2.19	修改	A
材料	3mm厚鋁板 (3003H14)	復核	-	-	日期	2022.8.3
顏色	EC-DG-D334232-ZD1(閃粉古銅)	批准			圖號	J853-ALC-AP208

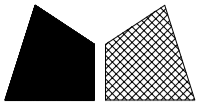

美特鋁質 有限公司
MIDI Aluminium Fabricator Ltd.


工程號	J853	地盤	錦上路
-----	------	----	-----

送地盤

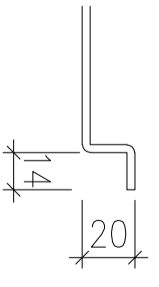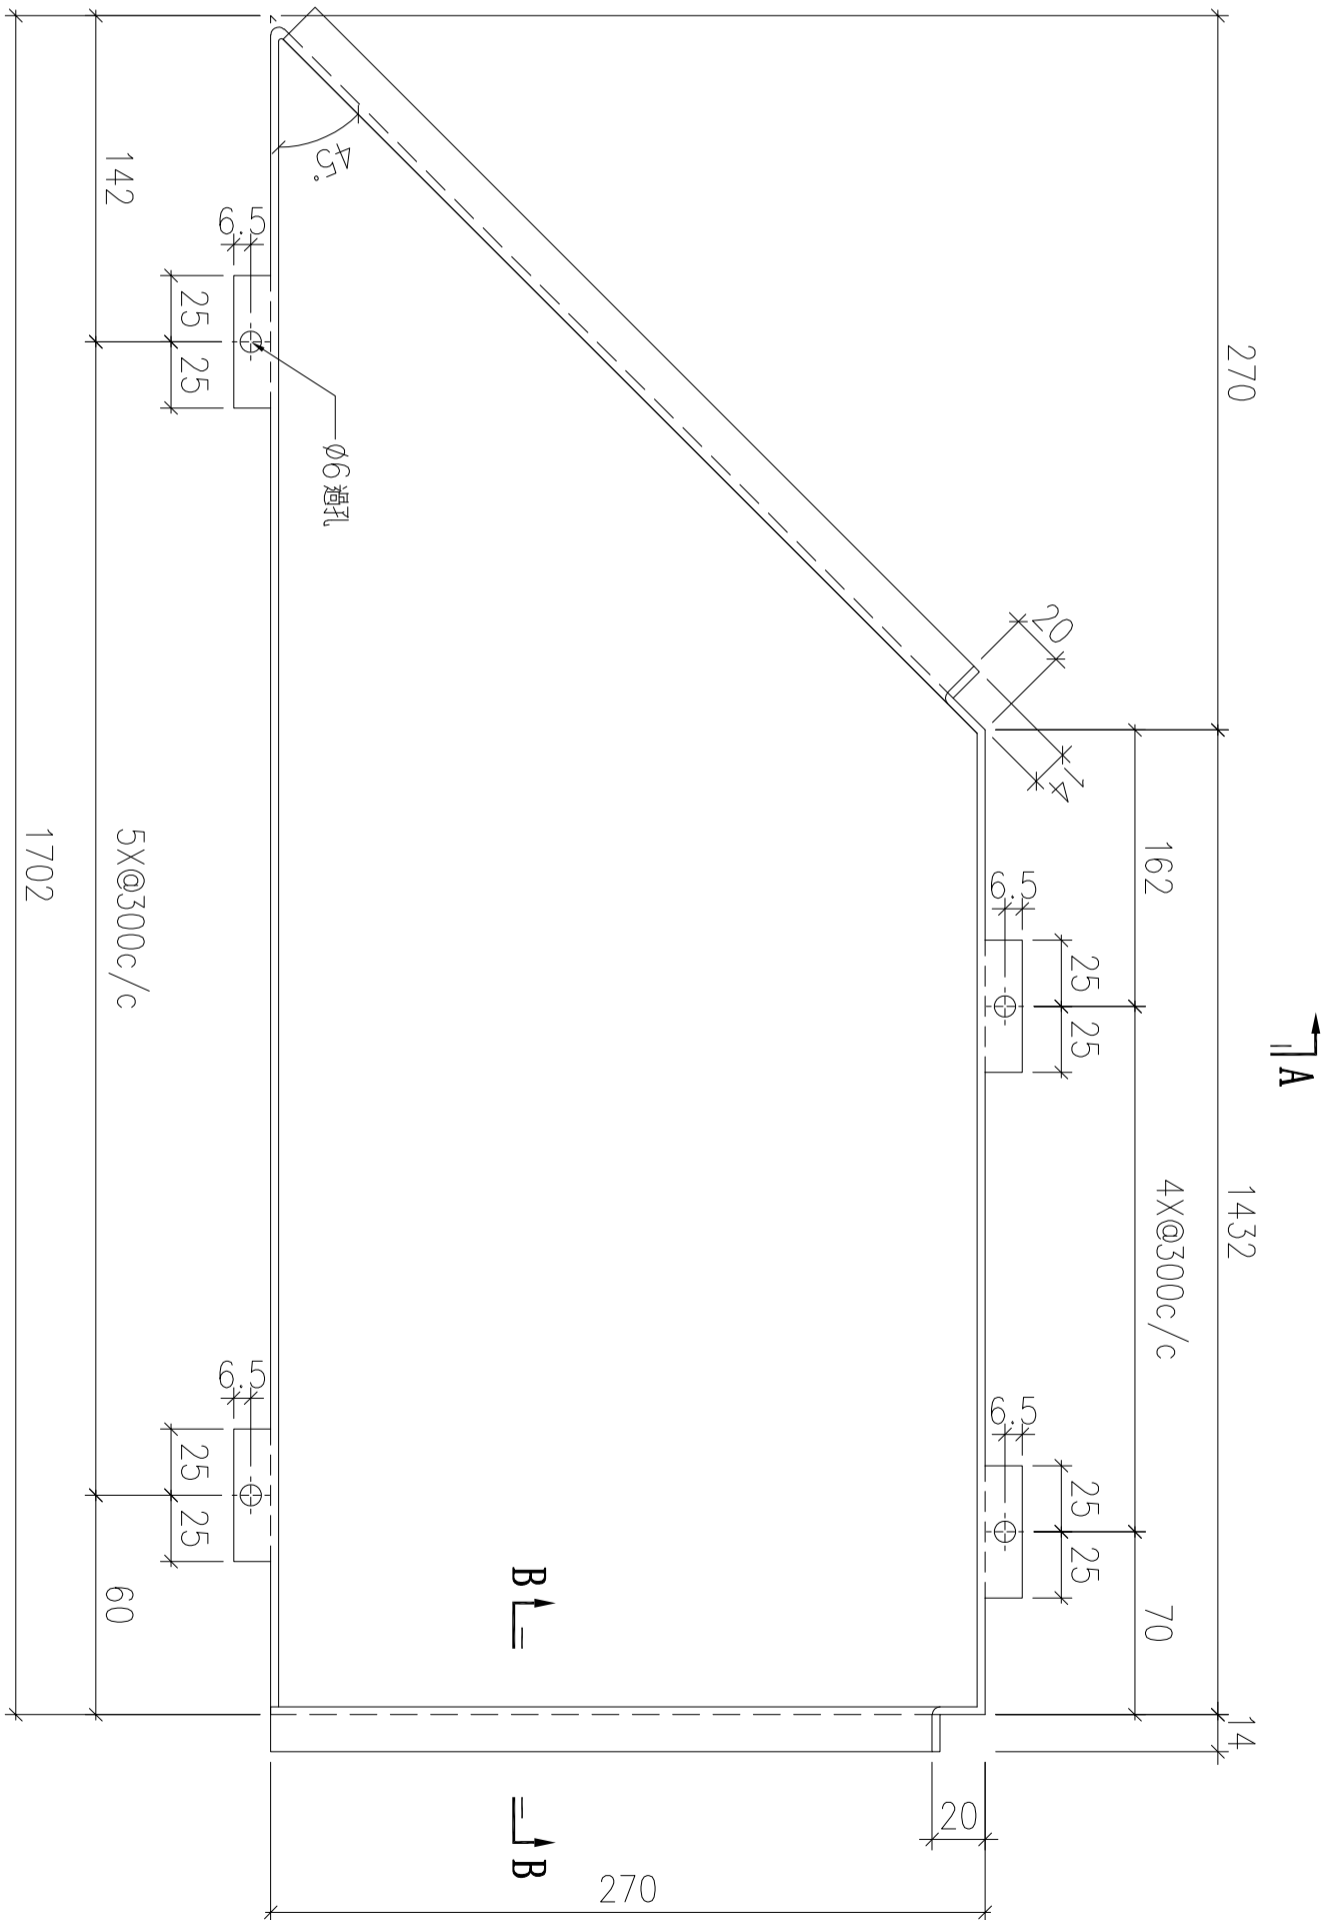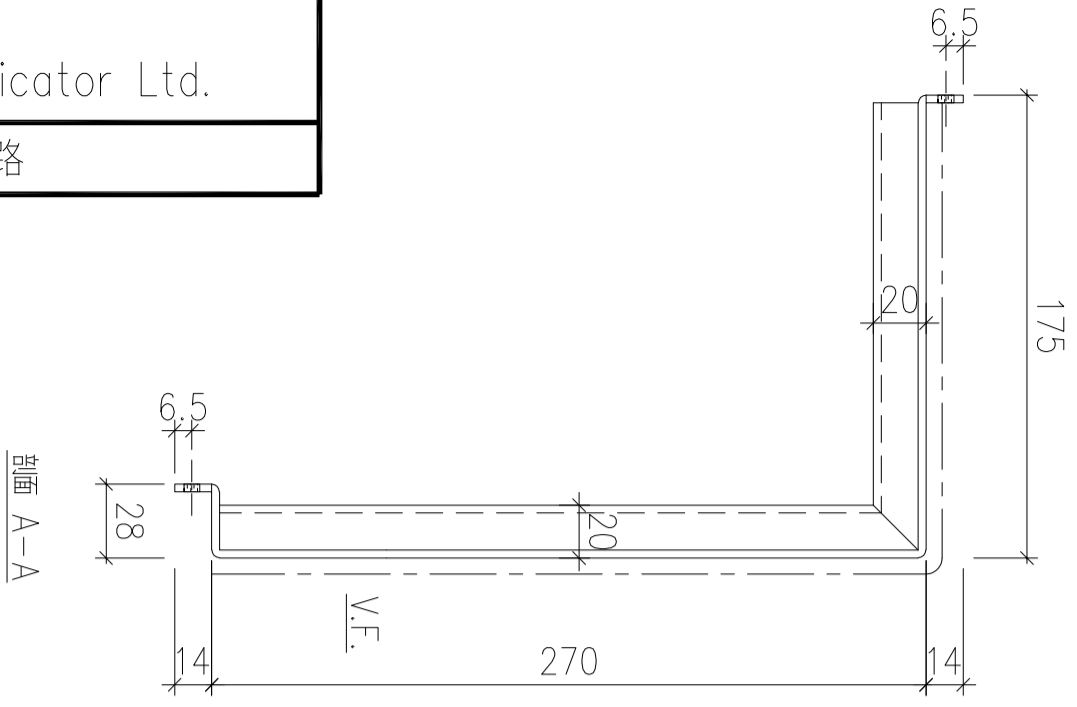

序號	物料編號	數量	安裝位置	樓層
01	T2-ALC-AP31	18	見派位圖	T2 FLAT B 6~26/F
02	T2-ALC-AP31	18	見派位圖	T2 FLAT C 6~26/F
03	T3-ALC-AP31	18	見派位圖	T3 FLAT B 6~26/F
04	T3-ALC-AP31	18	見派位圖	T3 FLAT C 6~26/F



名稱	天花鋁板加工圖	制圖	LHR	2022.2.19	修改	A
材料	3mm厚鋁板 (3003H14)	復核	-	-	日期	2022.8.3
顏色	EC-DG-D334232-ZD1(閃粉古銅)	批准			圖號	J853-ALC-AP209

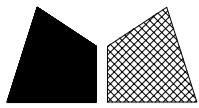

美特鋁質 有限公司
MIDI Aluminium Fabricator Ltd.


工程號	J853	地盤	錦上路
-----	------	----	-----

送地盤

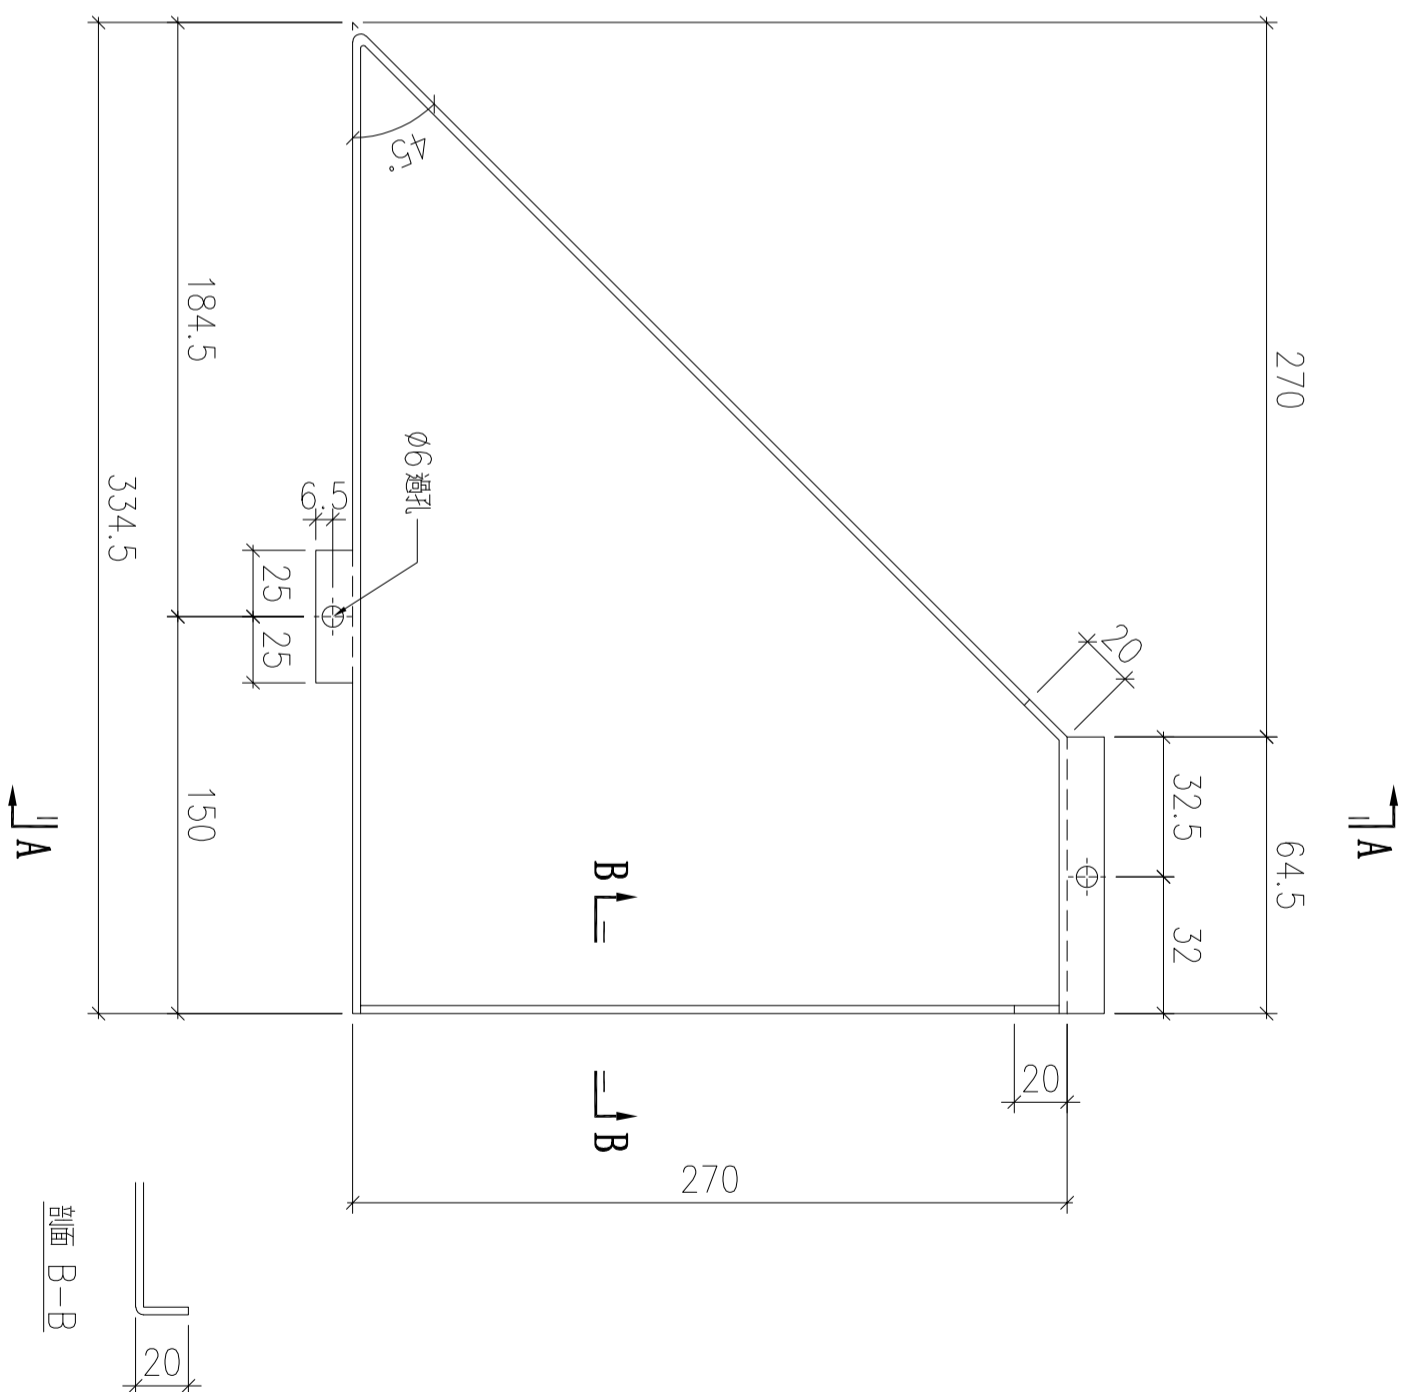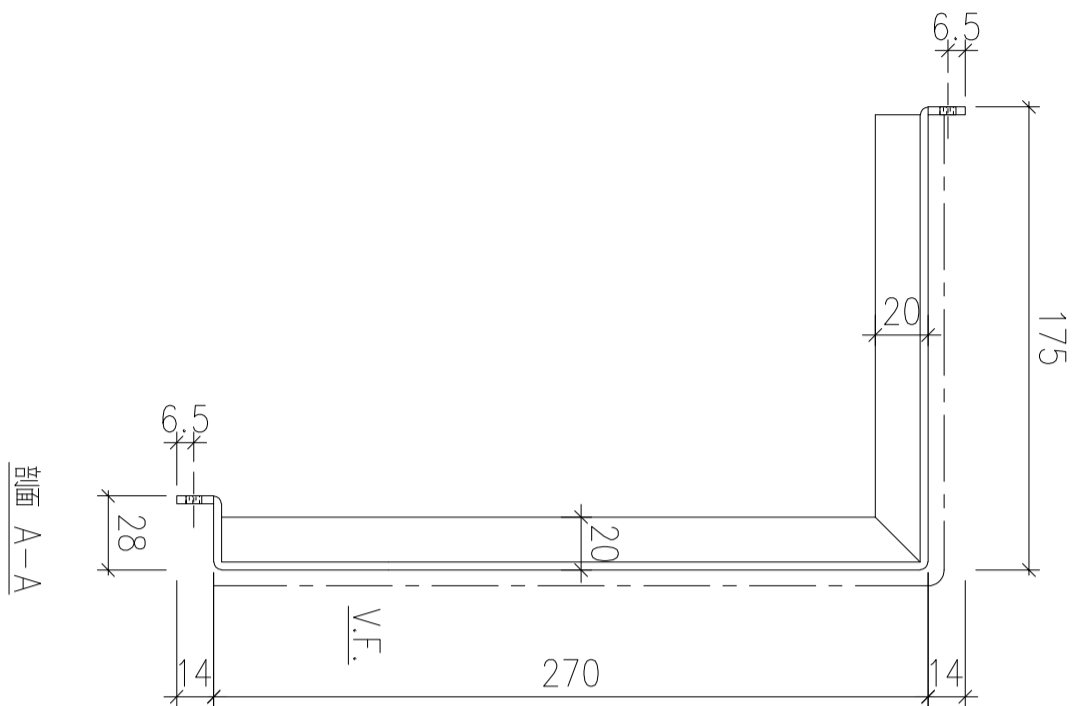

序號	物料編號	數量	安裝位置	樓層
01	T2-ALC-AP33	18	見派位圖	T2 FLAT B 6~26/F
02	T3-ALC-AP33	18	見派位圖	T3 FLAT B 6~26/F

名稱	天花鋁板加工圖	制圖	LHR	2022.2.19	修改	A	B	D
材料	3mm厚鋁板 (3003H14)	復核	-	-	日期	2022.3.27	2022.4.27	2022.8.3
顏色	EC-DG-D334232-ZD1(閃粉古銅)	批準			圖號	J853-ALC-AP218		

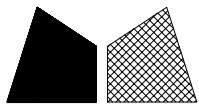

美特鋁質 有限公司
MIDI Aluminium Fabricator Ltd.



工程號

J853

地盤


錦上路

送地盤

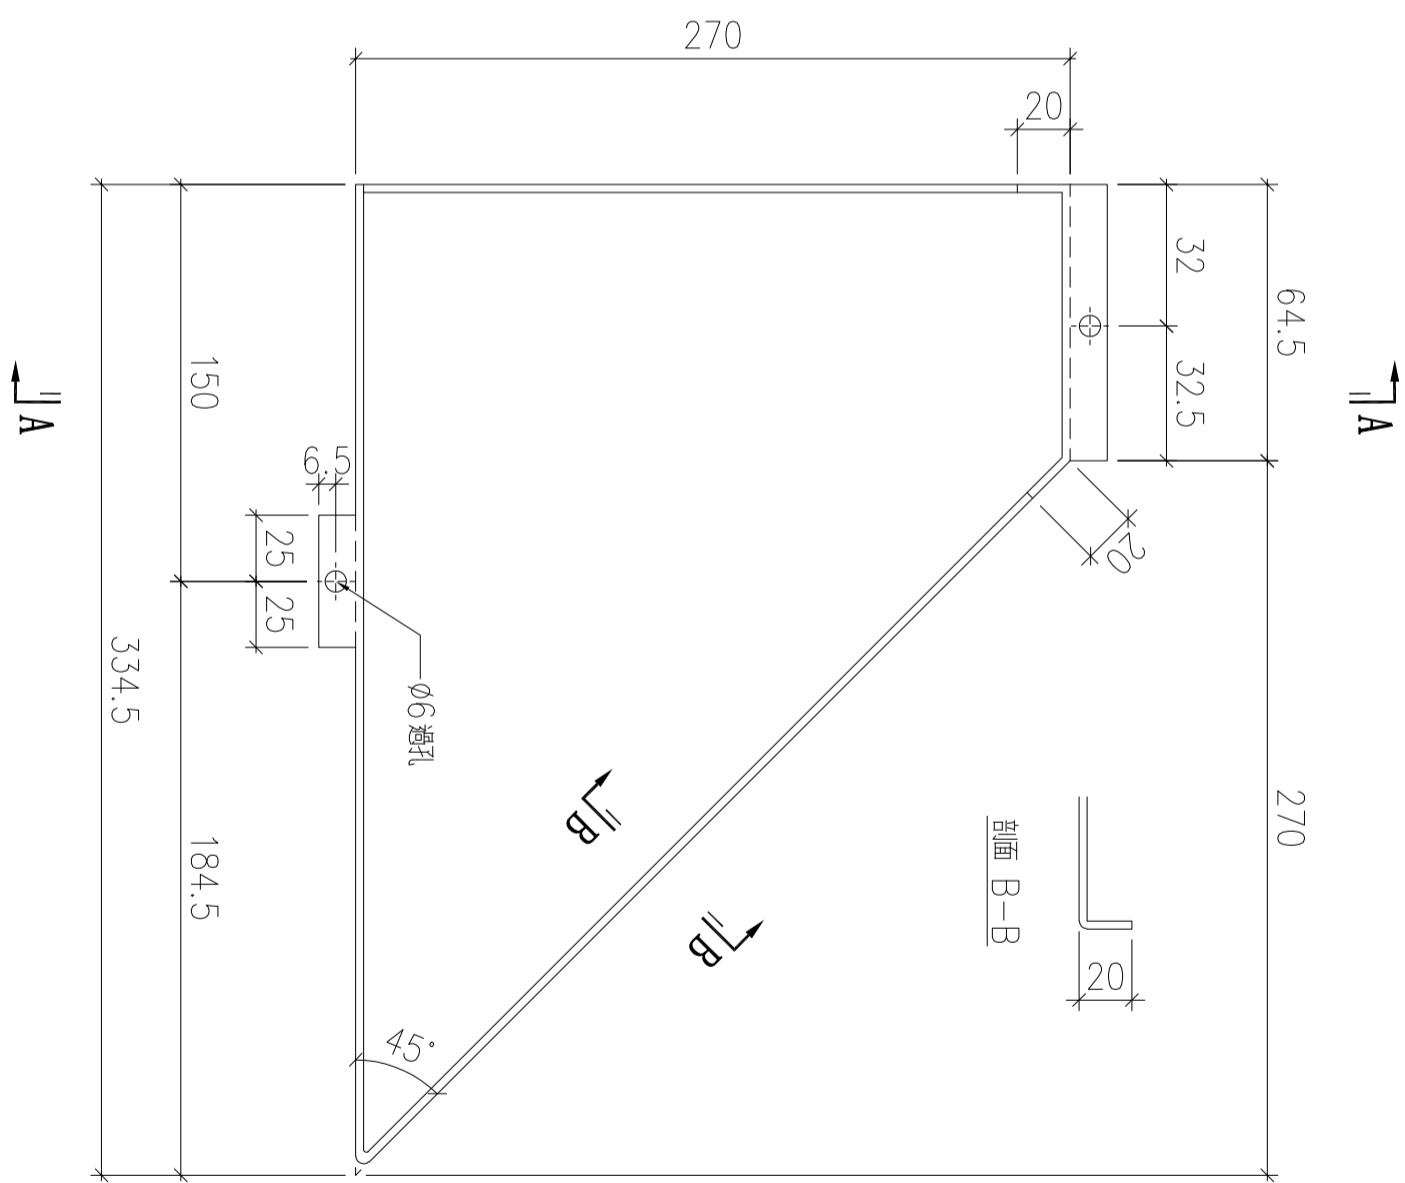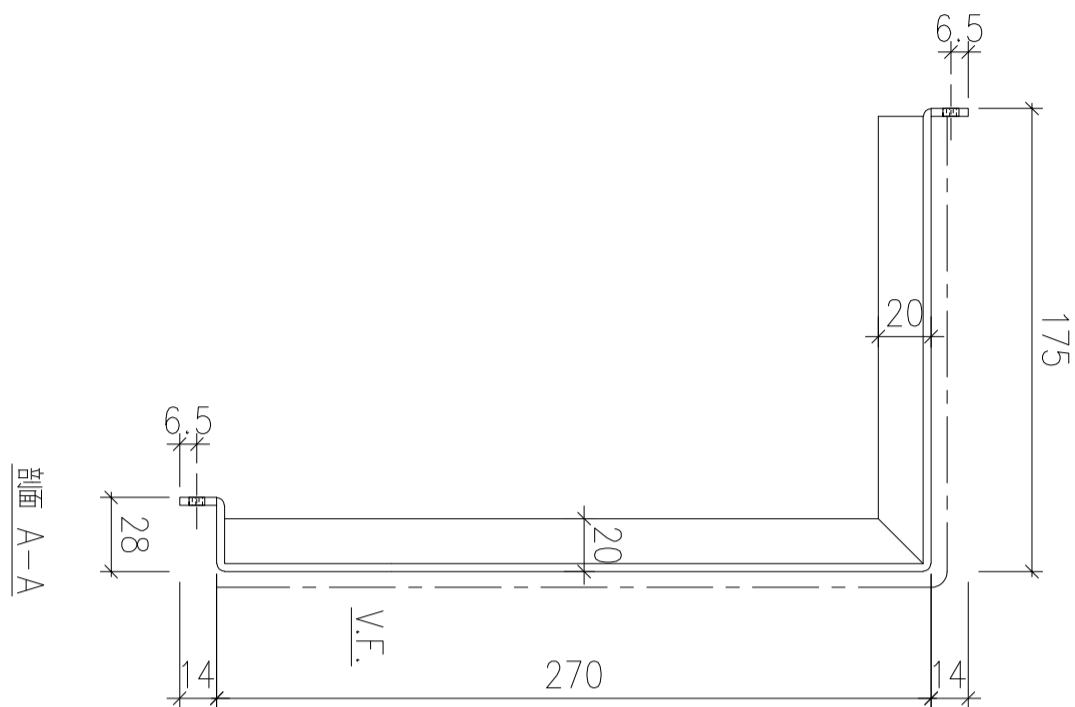




序號	物料編號	數量	安裝位置	樓層
01	T2-ALC-AP40	18	見派位圖	T2 FLAT C 6~26/F
02	T3-ALC-AP40	18	見派位圖	T3 FLAT C 6~26/F

名稱	天花鋁板加工圖	制圖	LHR	2022.2.19	修改	A	B	D
材料	3mm厚鋁板 (3003H14)	復核	-	-	日期	2022.3.27	2022.4.27	2022.8.3
顏色	EC-DG-D334232-ZD1(閃粉古銅)	批準			圖號	J853-ALC-AP220		

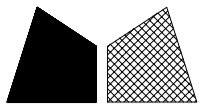


美特鋁質 有限公司
MIDI Aluminium Fabricator Ltd.

工程號	J853	地盤	錦上路
-----	------	----	-----

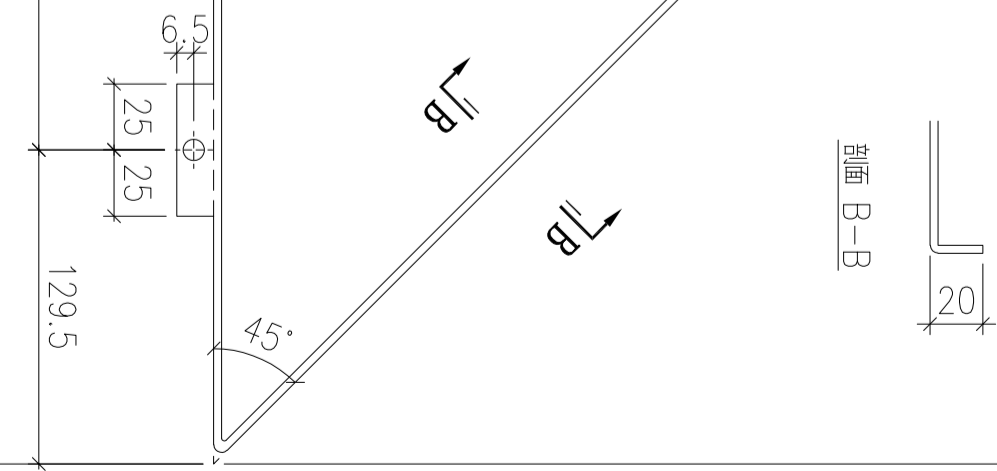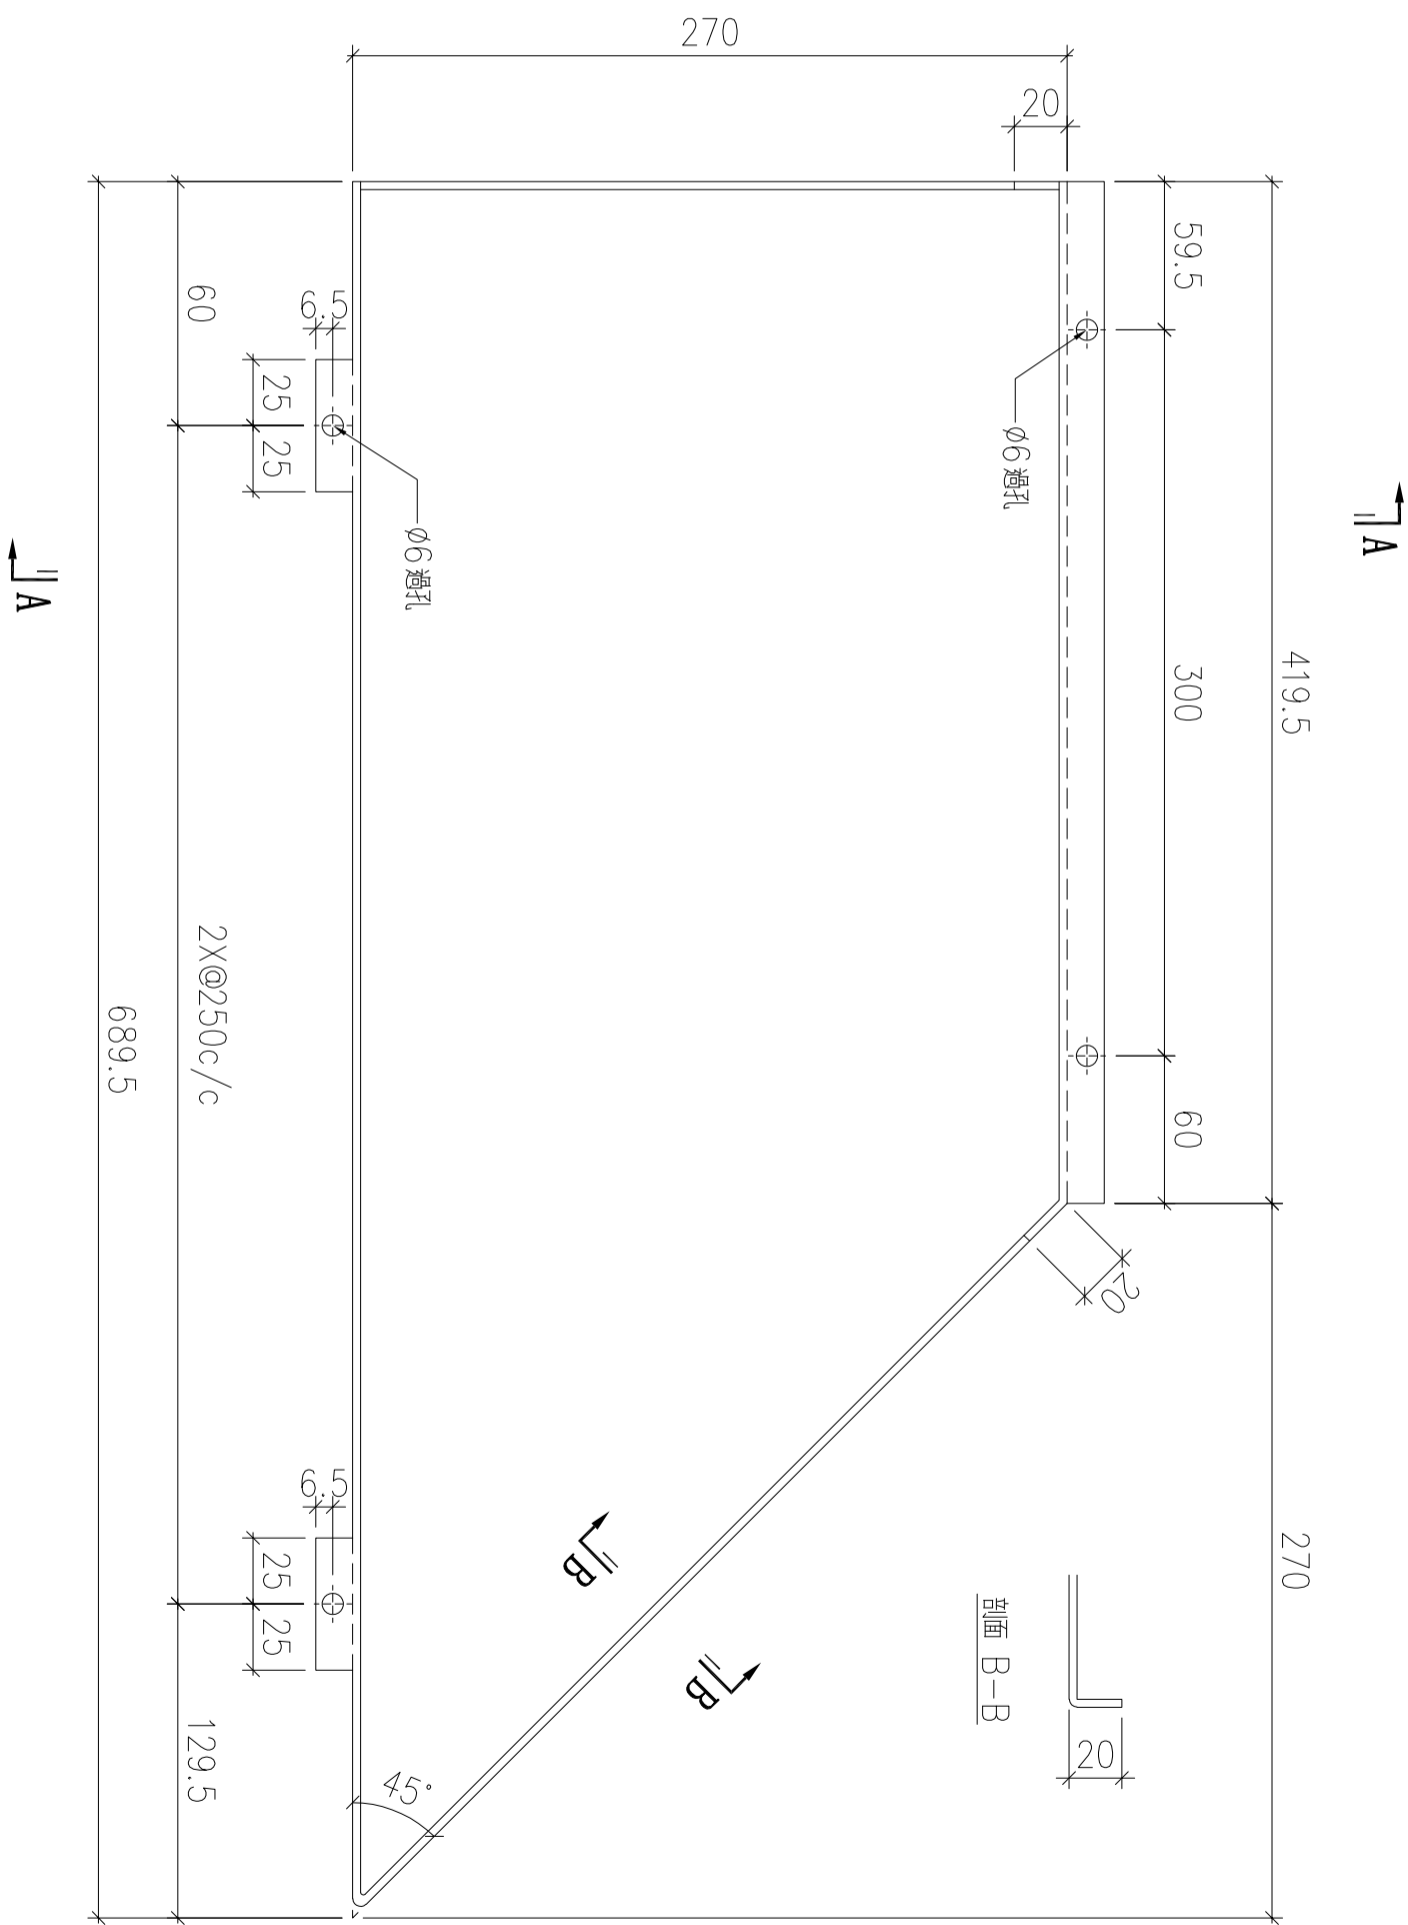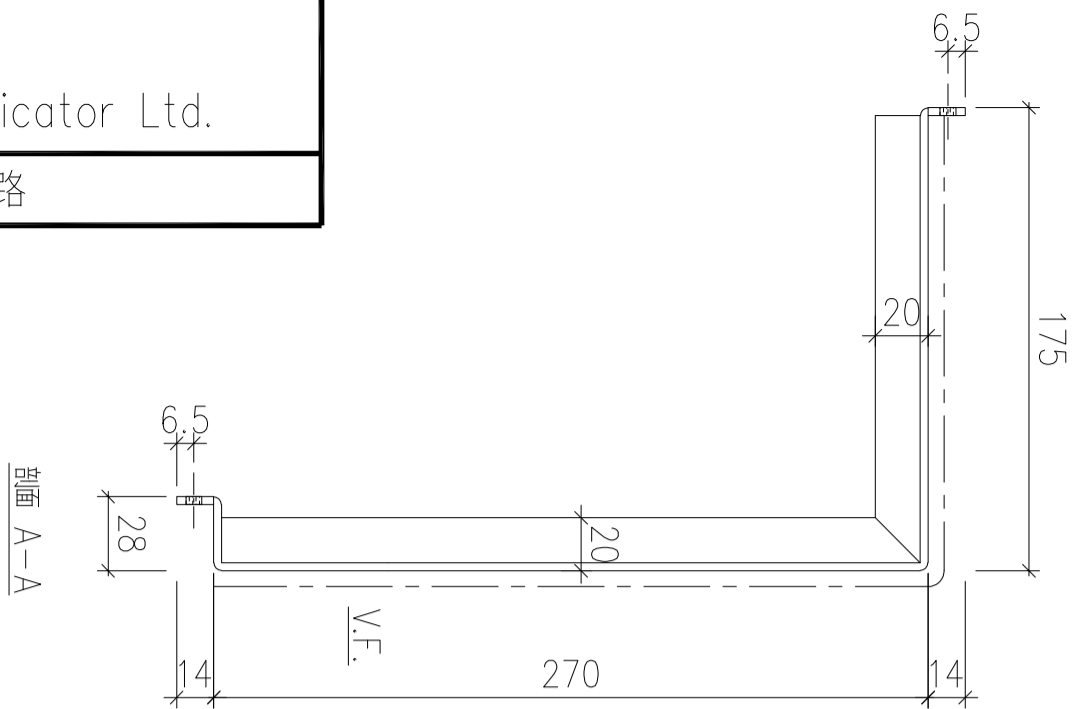

序號	物料編號	數量	安裝位置	樓層
01	T2-ALC-AP44	18	見派位圖	T2 FLAT C 6~26/F
02	T3-ALC-AP44	18	見派位圖	T3 FLAT C 6~26/F

名稱	天花鋁板加工圖	制圖	LHR	2022.2.19	修改	A	B	D
材料	3mm厚鋁板 (3003H14)	復核	-	-	日期	2022.3.27	2022.4.27	2022.8.3
顏色	EC-DG-D334232-ZD1(閃粉古銅)	批準			圖號	J853-ALC-AP221		

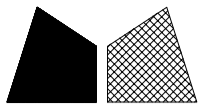

美特鋁質 有限公司
MIDI Aluminium Fabricator Ltd.



工程號

J853

地盤


錦上路

送地盤

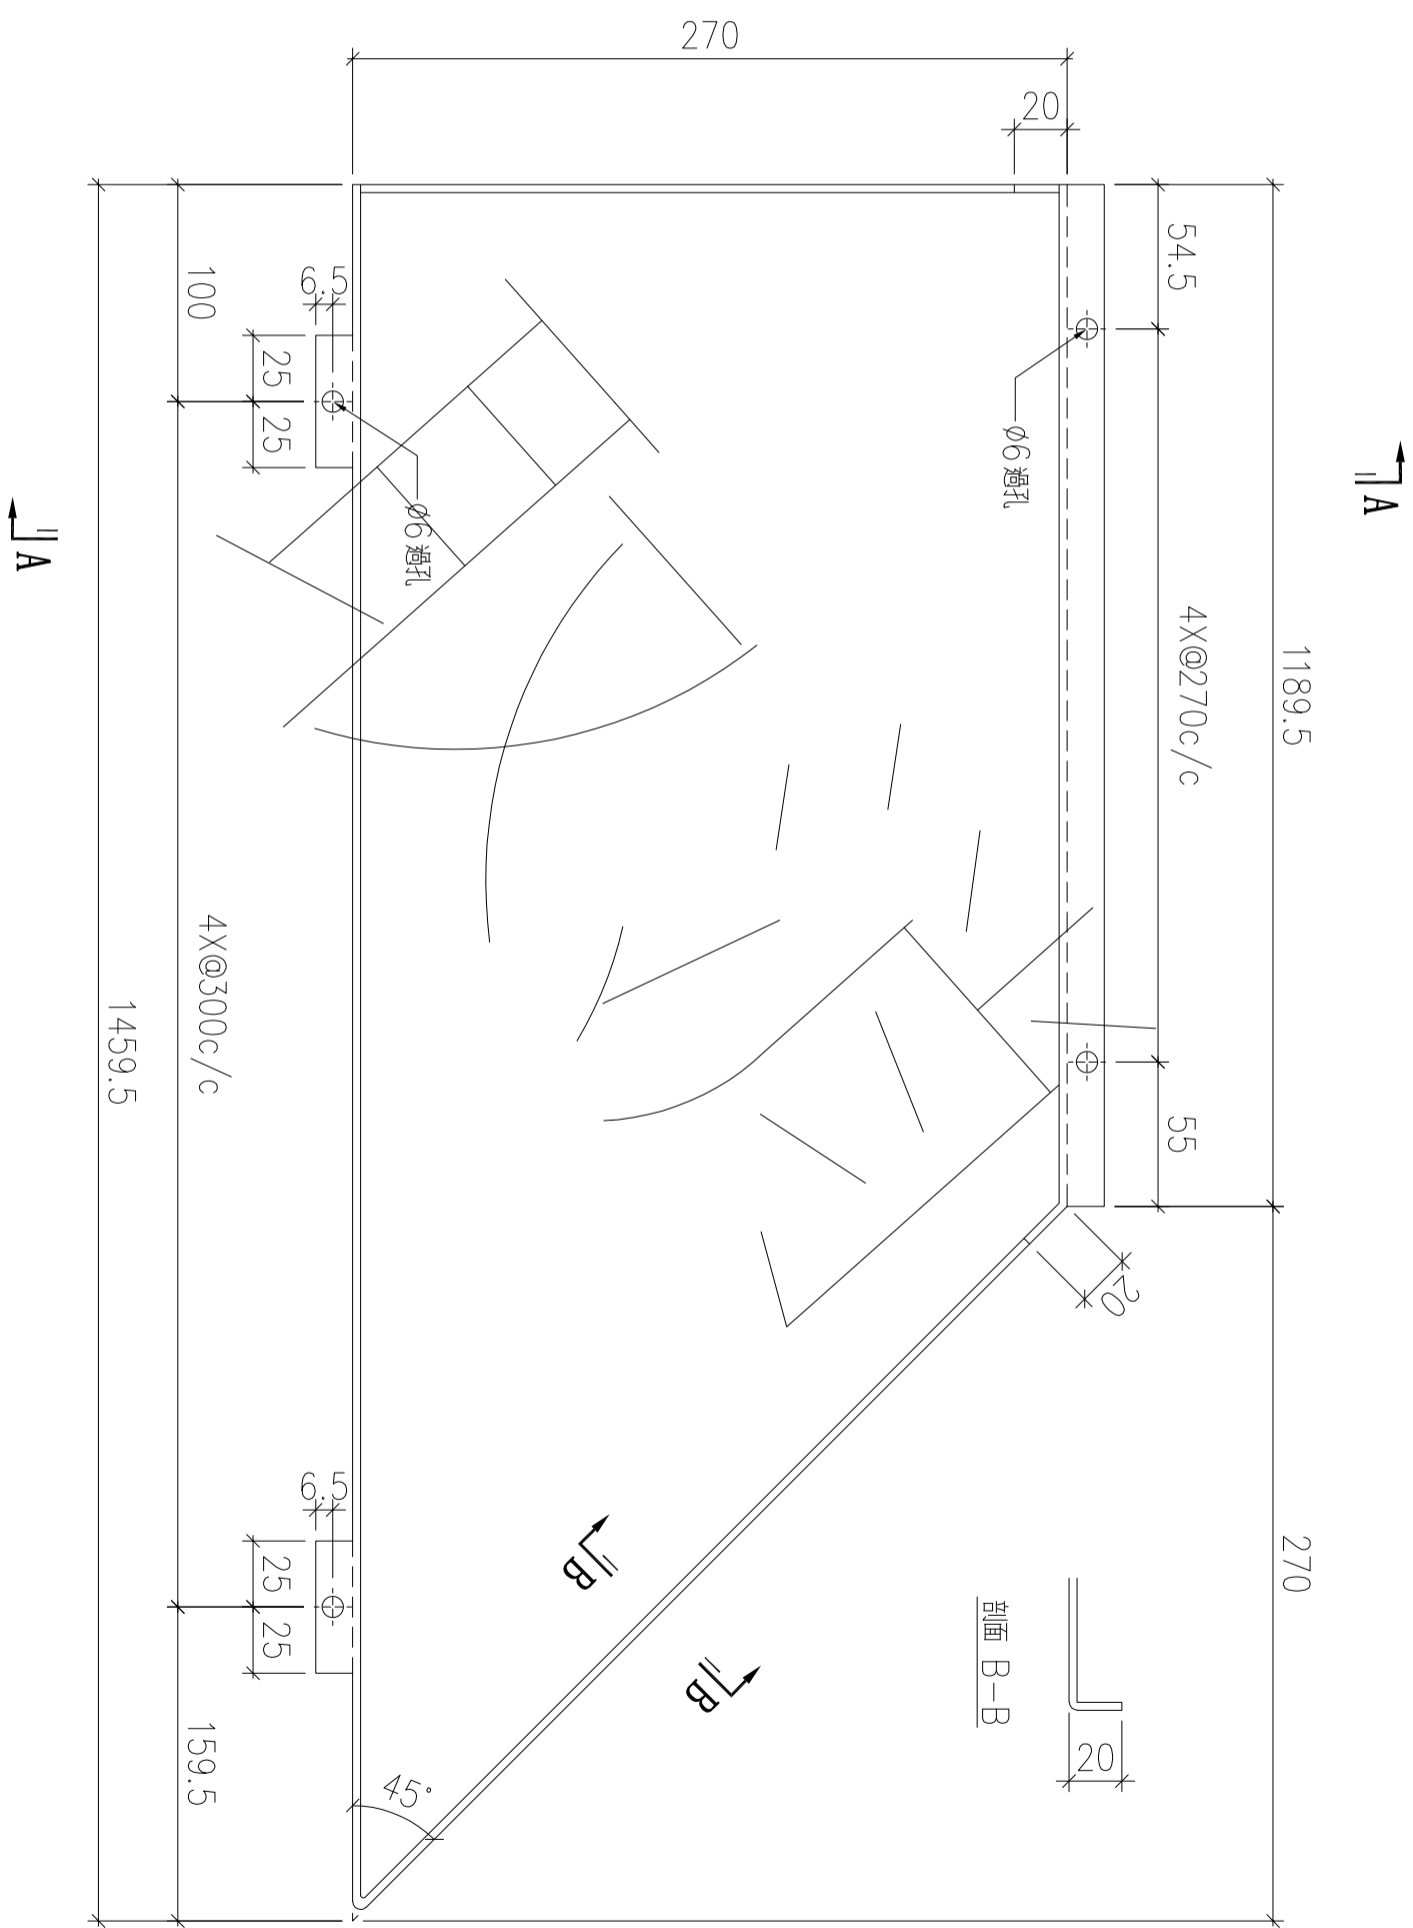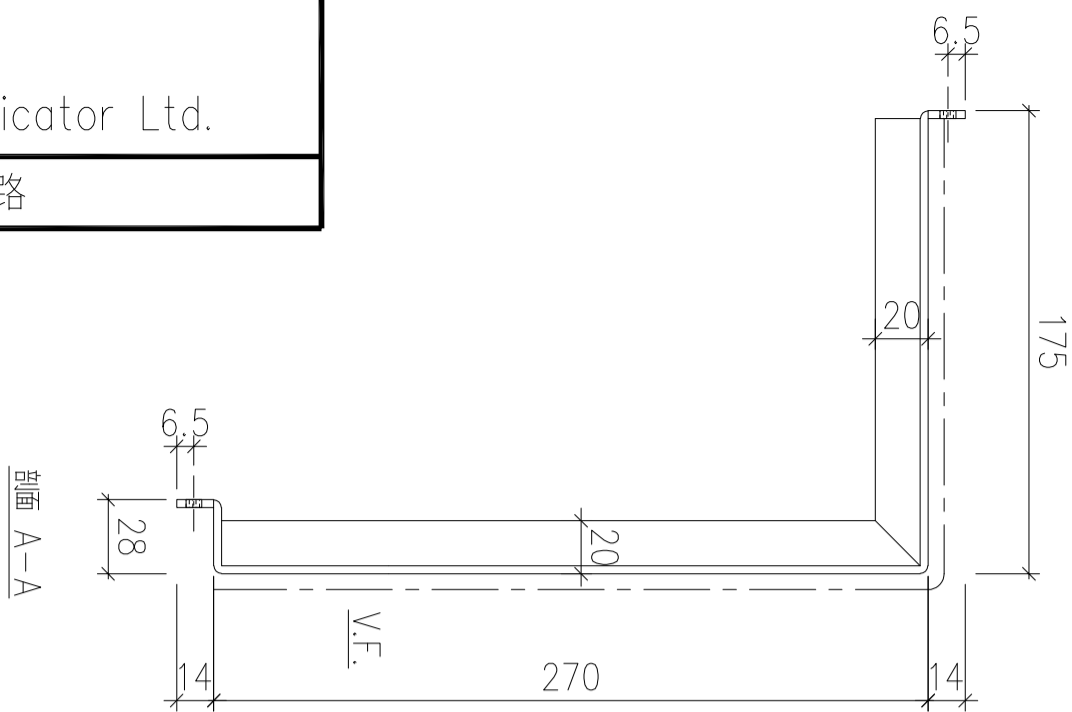




序號	物料編號	數量	安裝位置	樓層
01	T2-ALC-AP46	1	見派位圖	T2 FLAT B 5/F

名稱	天花鋁板加工圖	制圖	LHR	2022.2.19	修改	A
材料	3mm厚鋁板 (3003H14)	復核	-	-	日期	2022.5.27
顏色	EC-DG-D334232-ZD1(閃粉古銅)	批準			圖號	J853-ALC-AP222

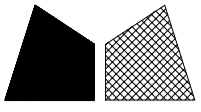

美特鋁質 有限公司
MIDI Aluminium Fabricator Ltd.


工程號 J853 地盤 錦上路

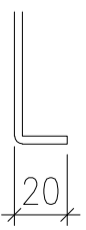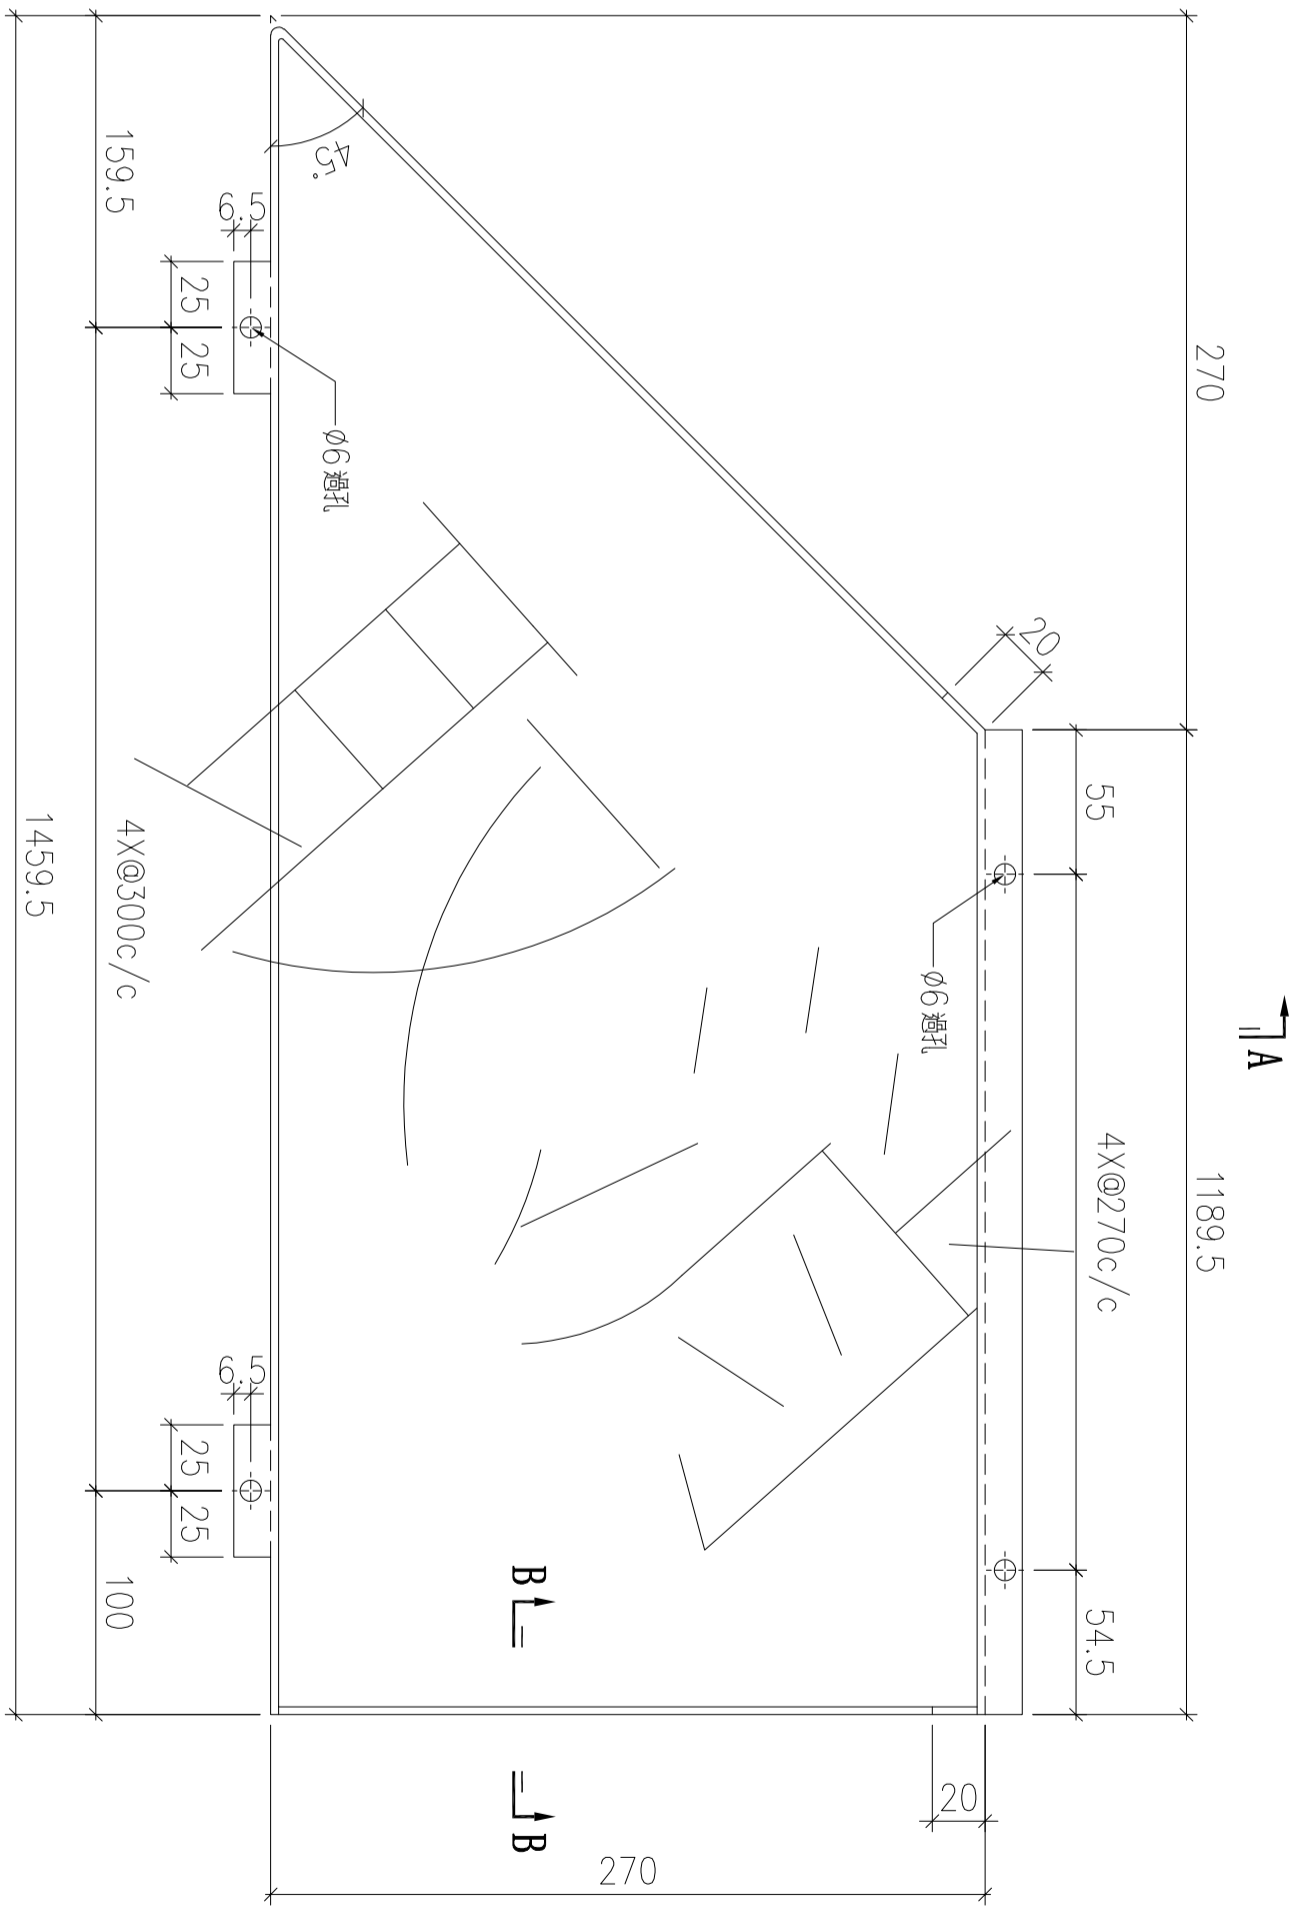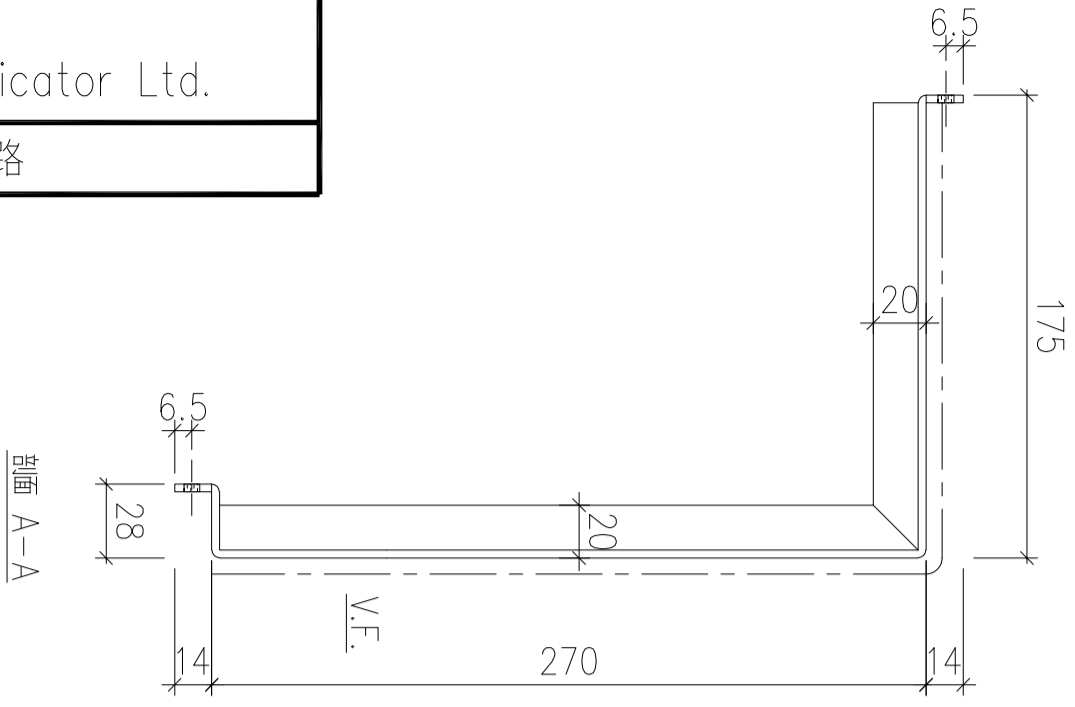

剖面 B-B

序號	物料編號	數量	安裝位置	樓層
01	T2-ALC-AP51	1	見派位圖	T2 FLAT C 5/F

名稱	天花鋁板加工圖	制圖	LHR	2022.2.19	修改	A
材料	3mm厚鋁板 (3003H14)	復核	-	-	日期	2022.5.27
顏色	EC-DG-D334232-ZD1(閃粉古銅)	批準			圖號	J853-ALC-AP223

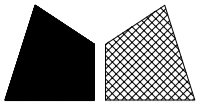

美特鋁質 有限公司
MIDI Aluminium Fabricator Ltd.




工程號

J853

地盤

錦上路


送地盤

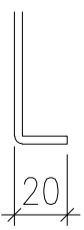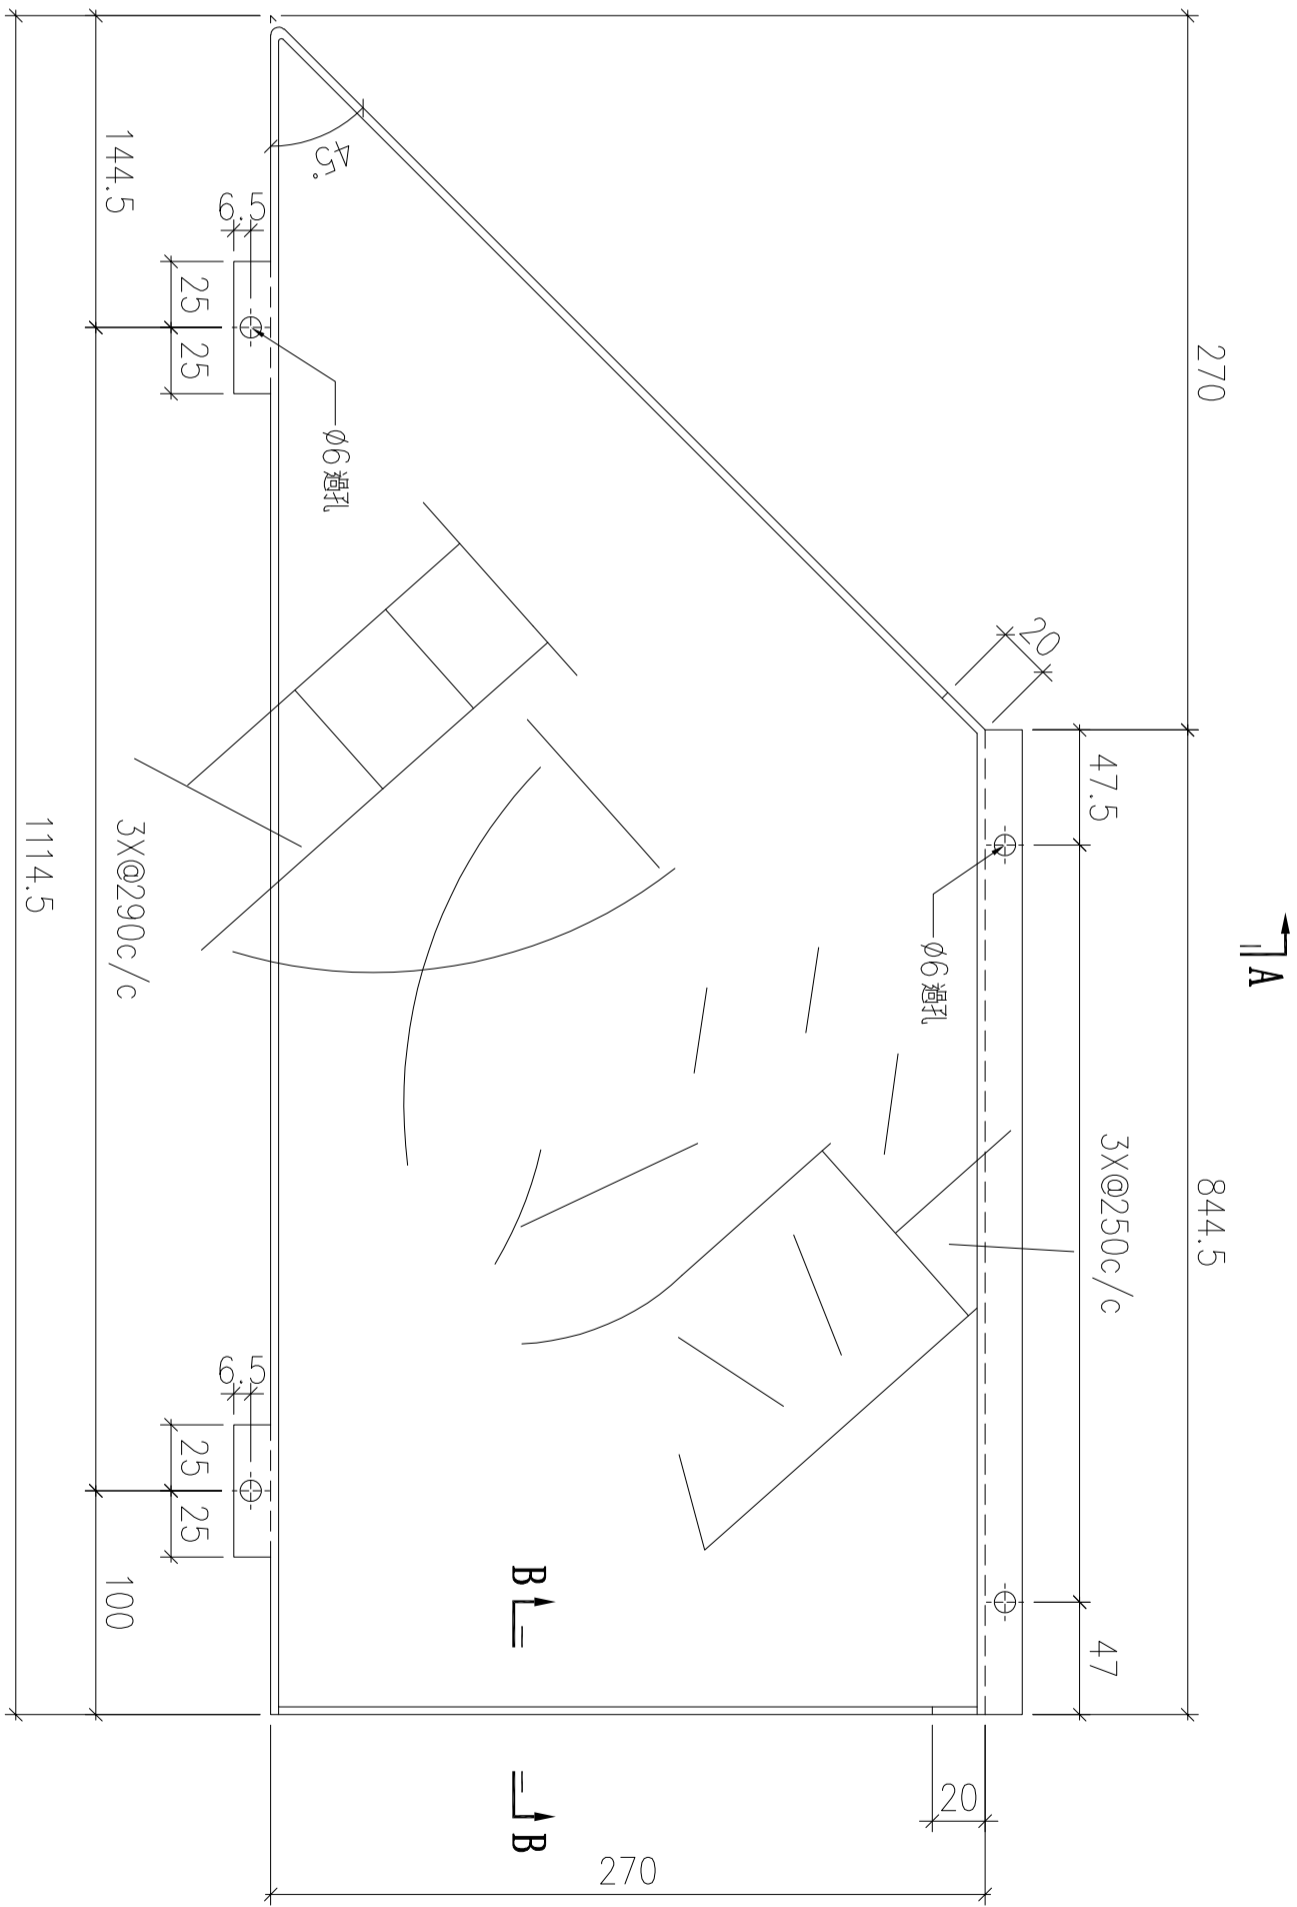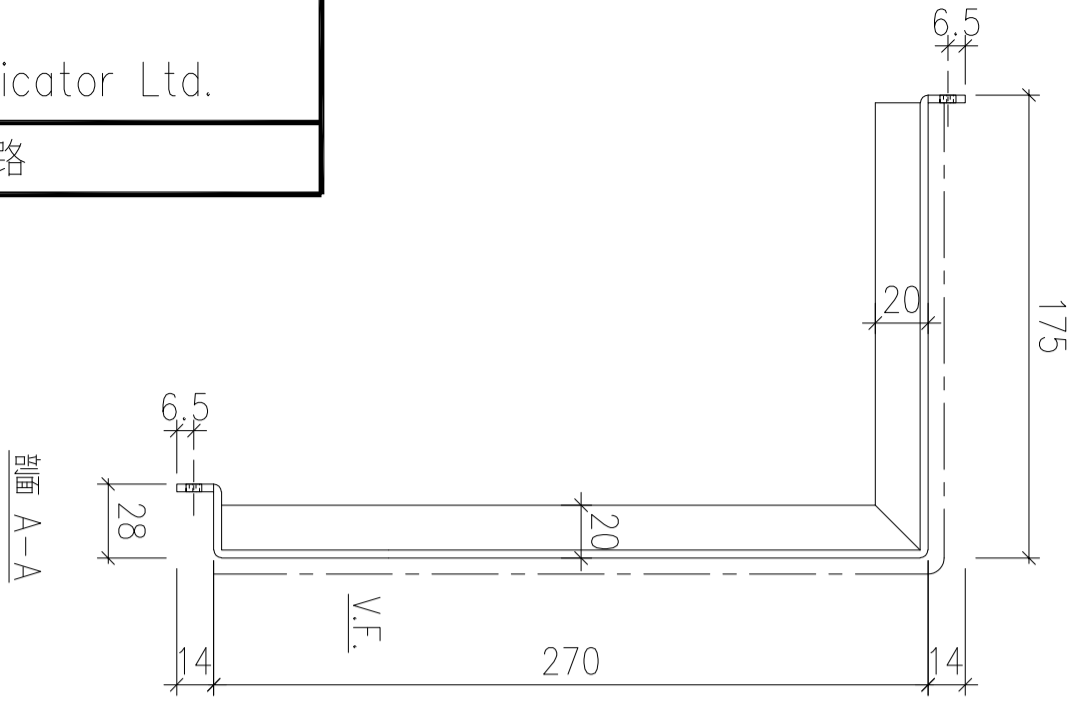

剖面 B-B

序號	物料編號	數量	安裝位置	樓層
01	T2-ALC-AP55	1	見派位圖	T2 FLAT C 5/F

名稱	天花鋁板加工圖	制圖	LHR	2022.2.19	修改	A
材料	3mm厚鋁板 (3003H14)	復核	-	-	日期	2022.5.27
顏色	EC-DG-D334232-ZD1(閃粉古銅)	批准			圖號	J853-ALC-AP224

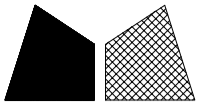

美特鋁質 有限公司
MIDI Aluminium Fabricator Ltd.



工程號

J853

地盤


錦上路

送地盤

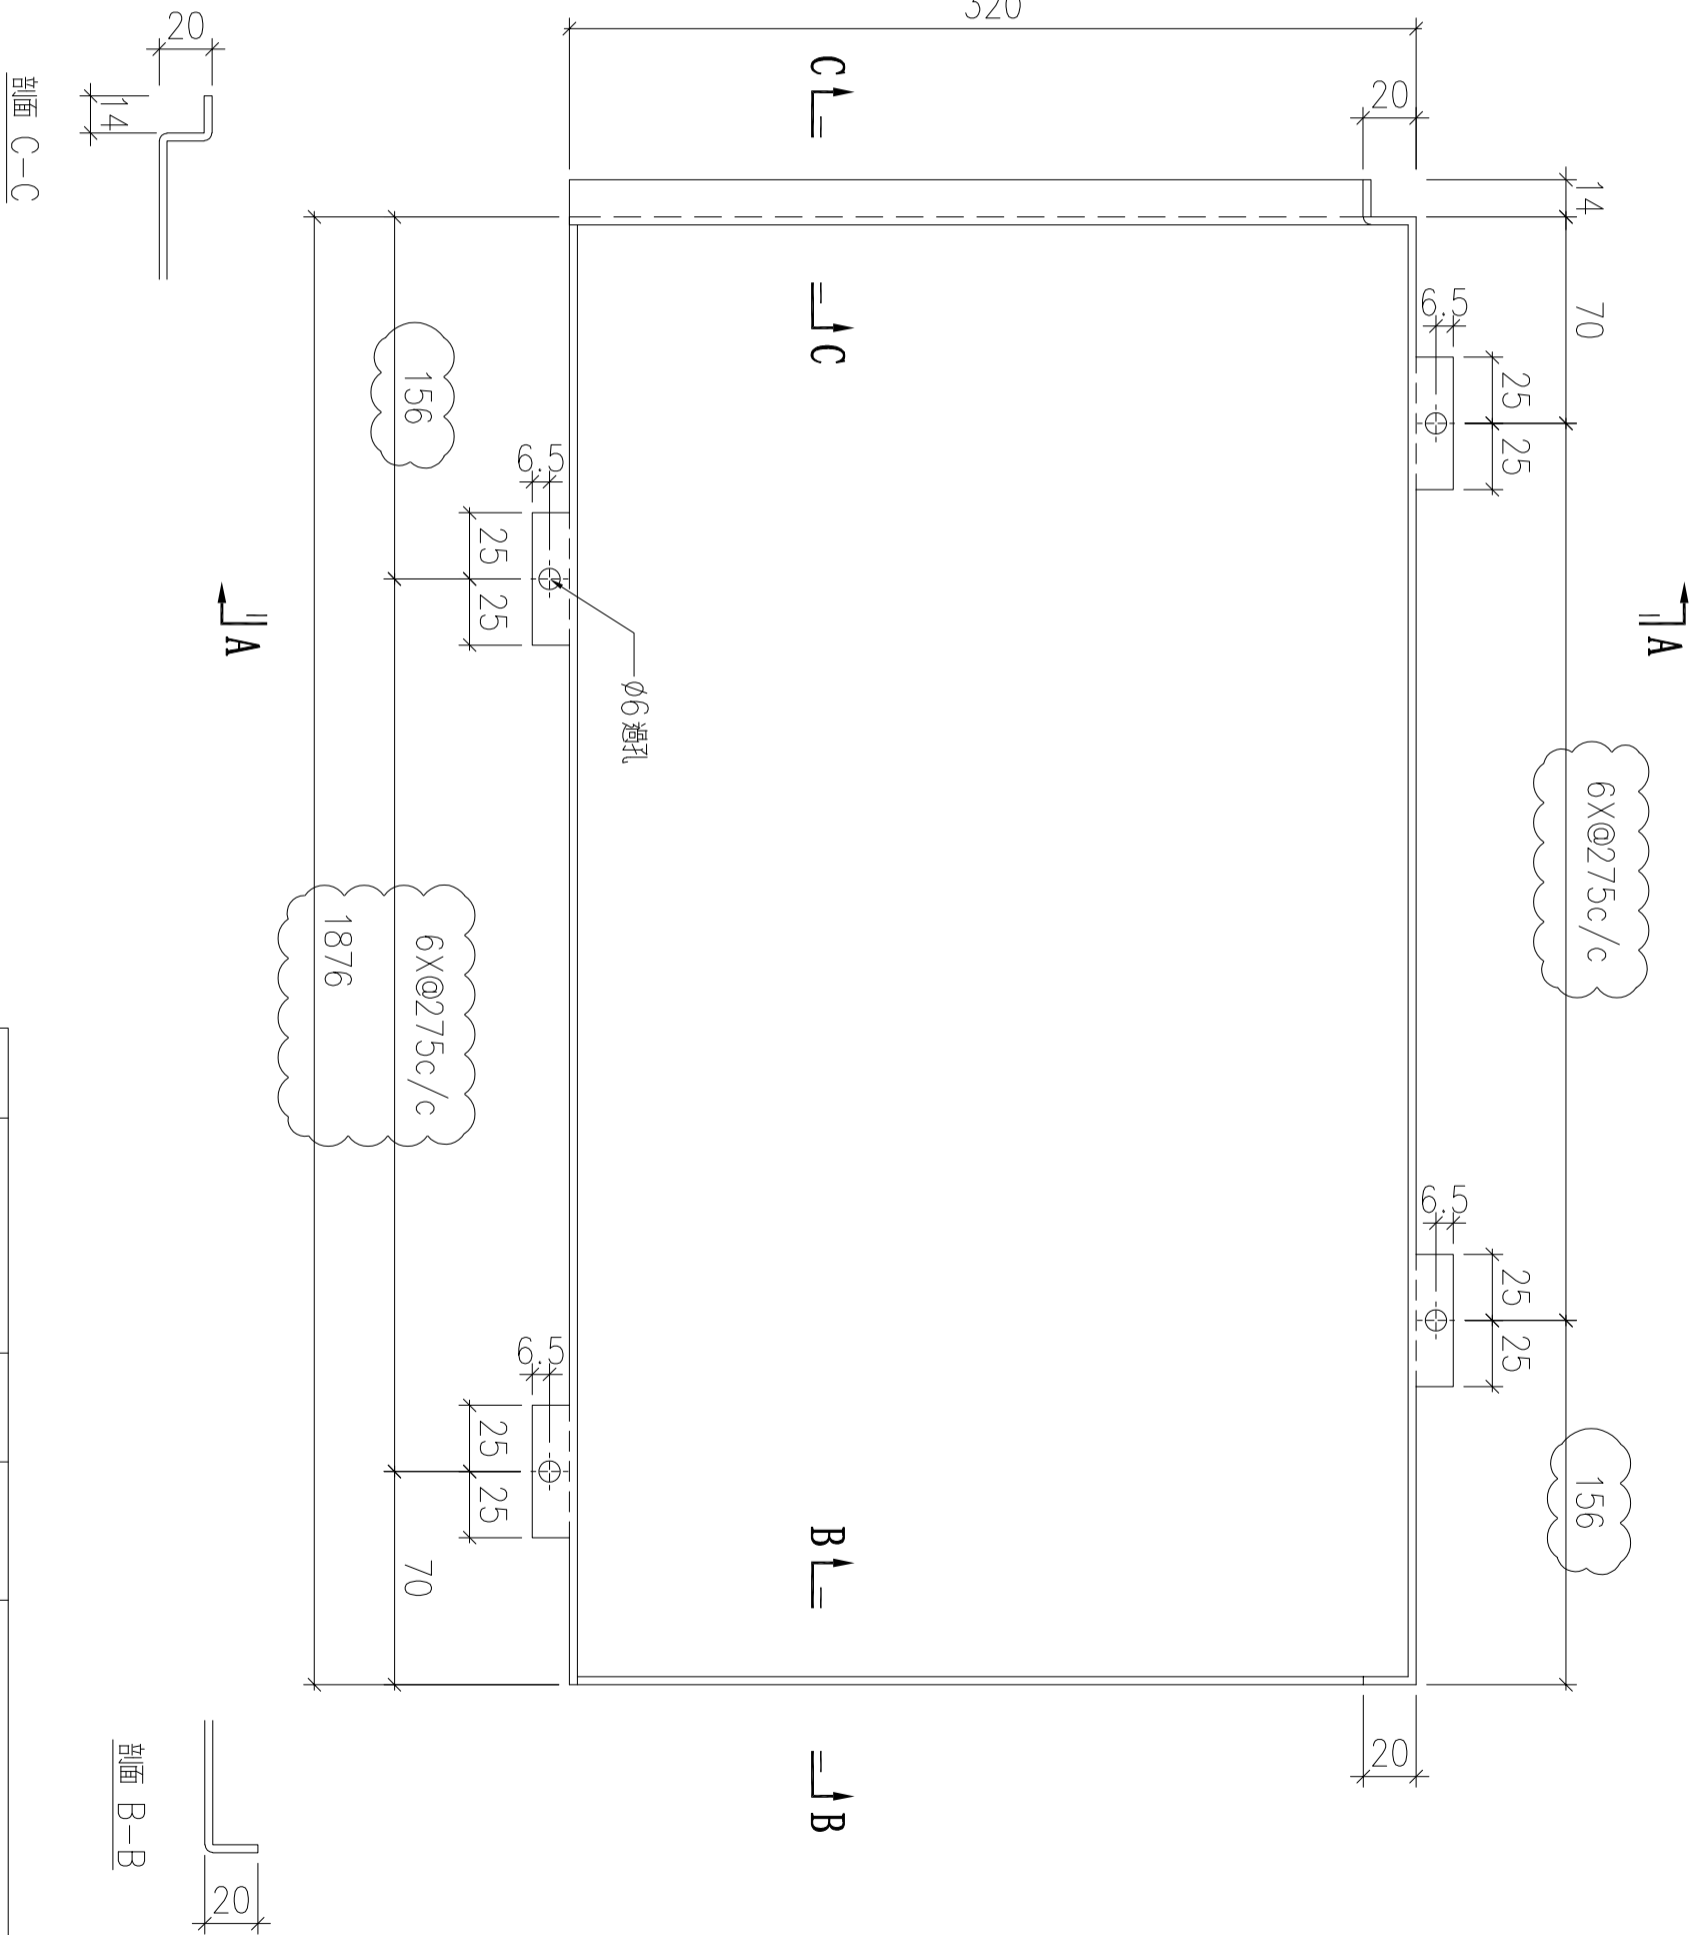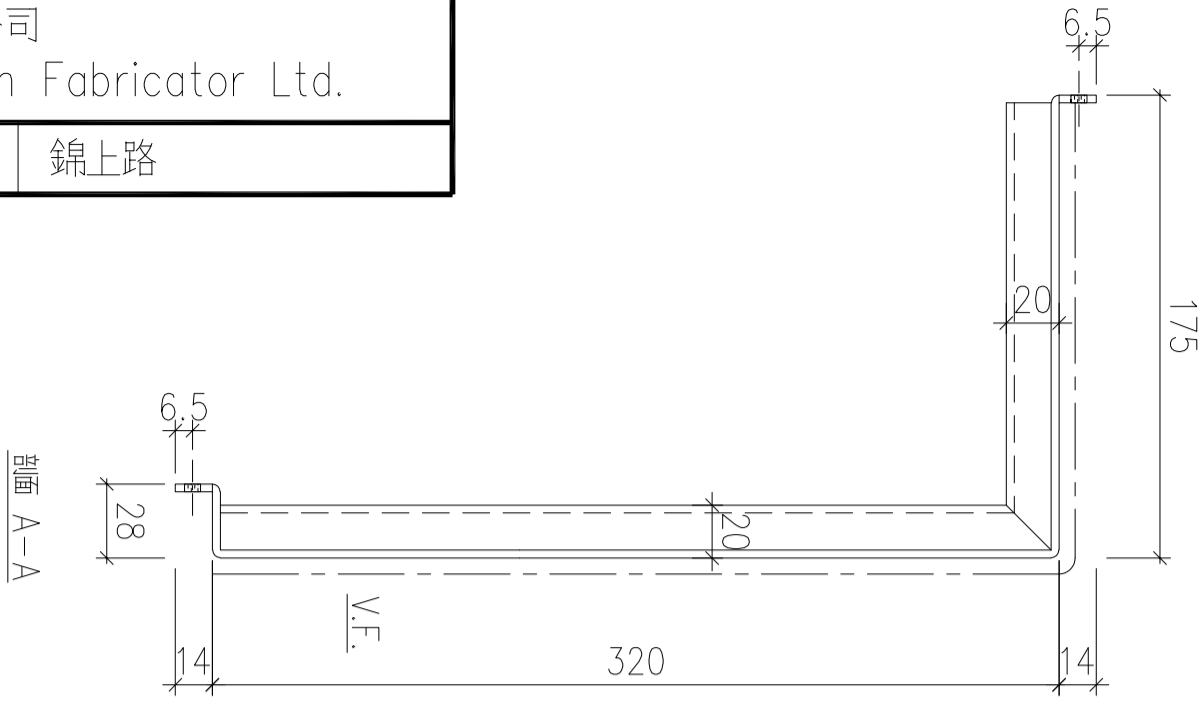

序號	物料編號	數量	安裝位置	樓層
01	T2-ALC-AP62	7	見派位圖	T2 FLAT A 17~23/F


名稱	天花鋁板加工圖	制圖	LHR	2022.2.19	修改	A	B
材料	3mm厚鋁板 (3003H14)	復核	-	-	日期	2022.3.25	2022.8.3
顏色	EC-DG-D334232-ZD1(閃粉古銅)	批準			圖號	J853-ALC-AP226	

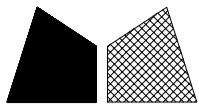

美特鋁質 有限公司
MIDI Aluminium Fabricator Ltd.


工程號	J853	地盤	錦上路
-----	------	----	-----

送地盤

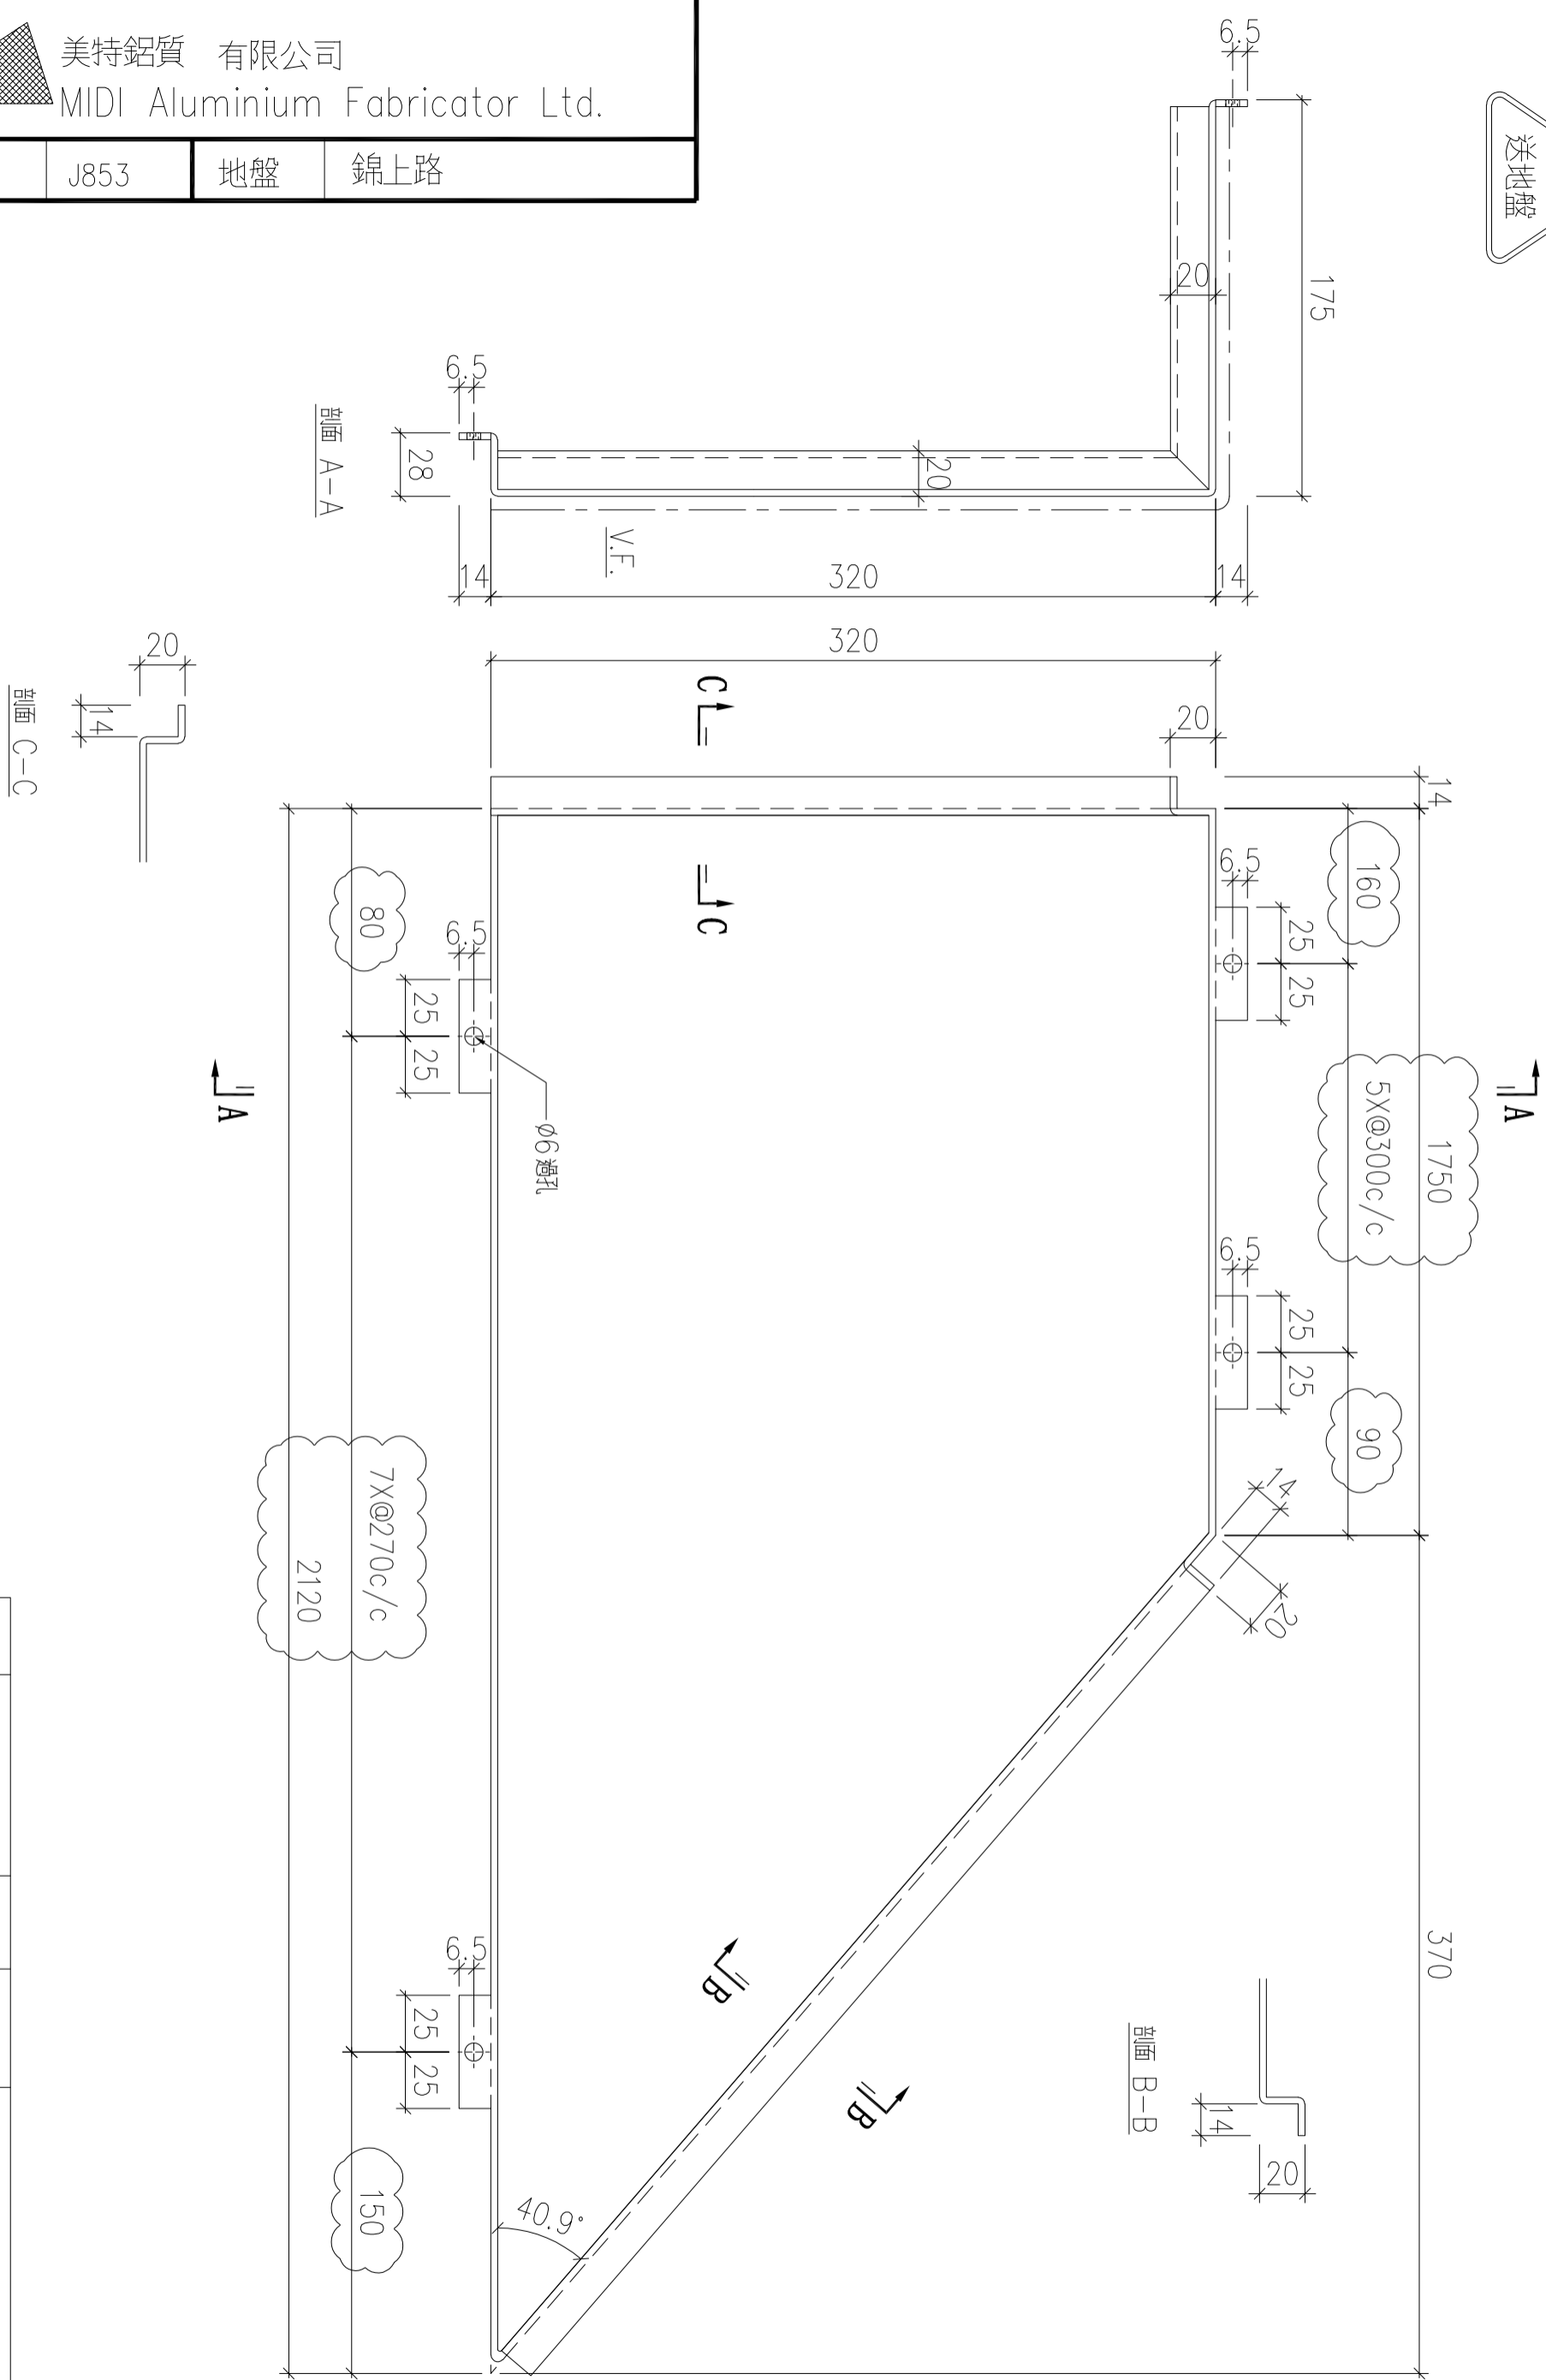

序號	物料編號	數量	安裝位置	樓層
01	T2-ALC-AP63	7	見派位圖	T2 FLAT A 17~23/F



名稱	天花鋁板加工圖	制圖	LHR	2022.2.19	修改	A	B
材料	3mm厚鋁板 (3003H14)	復核	-	-	日期	2022.3.25	2022.8.3
顏色	EC-DG-D334232-ZD1(閃粉古銅)	批准			圖號	J853-ALC-AP227	

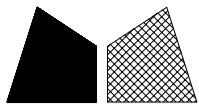

美特鋁質 有限公司
MIDI Aluminium Fabricator Ltd.

工程號	J853	地盤	錦上路
-----	------	----	-----


送地盤

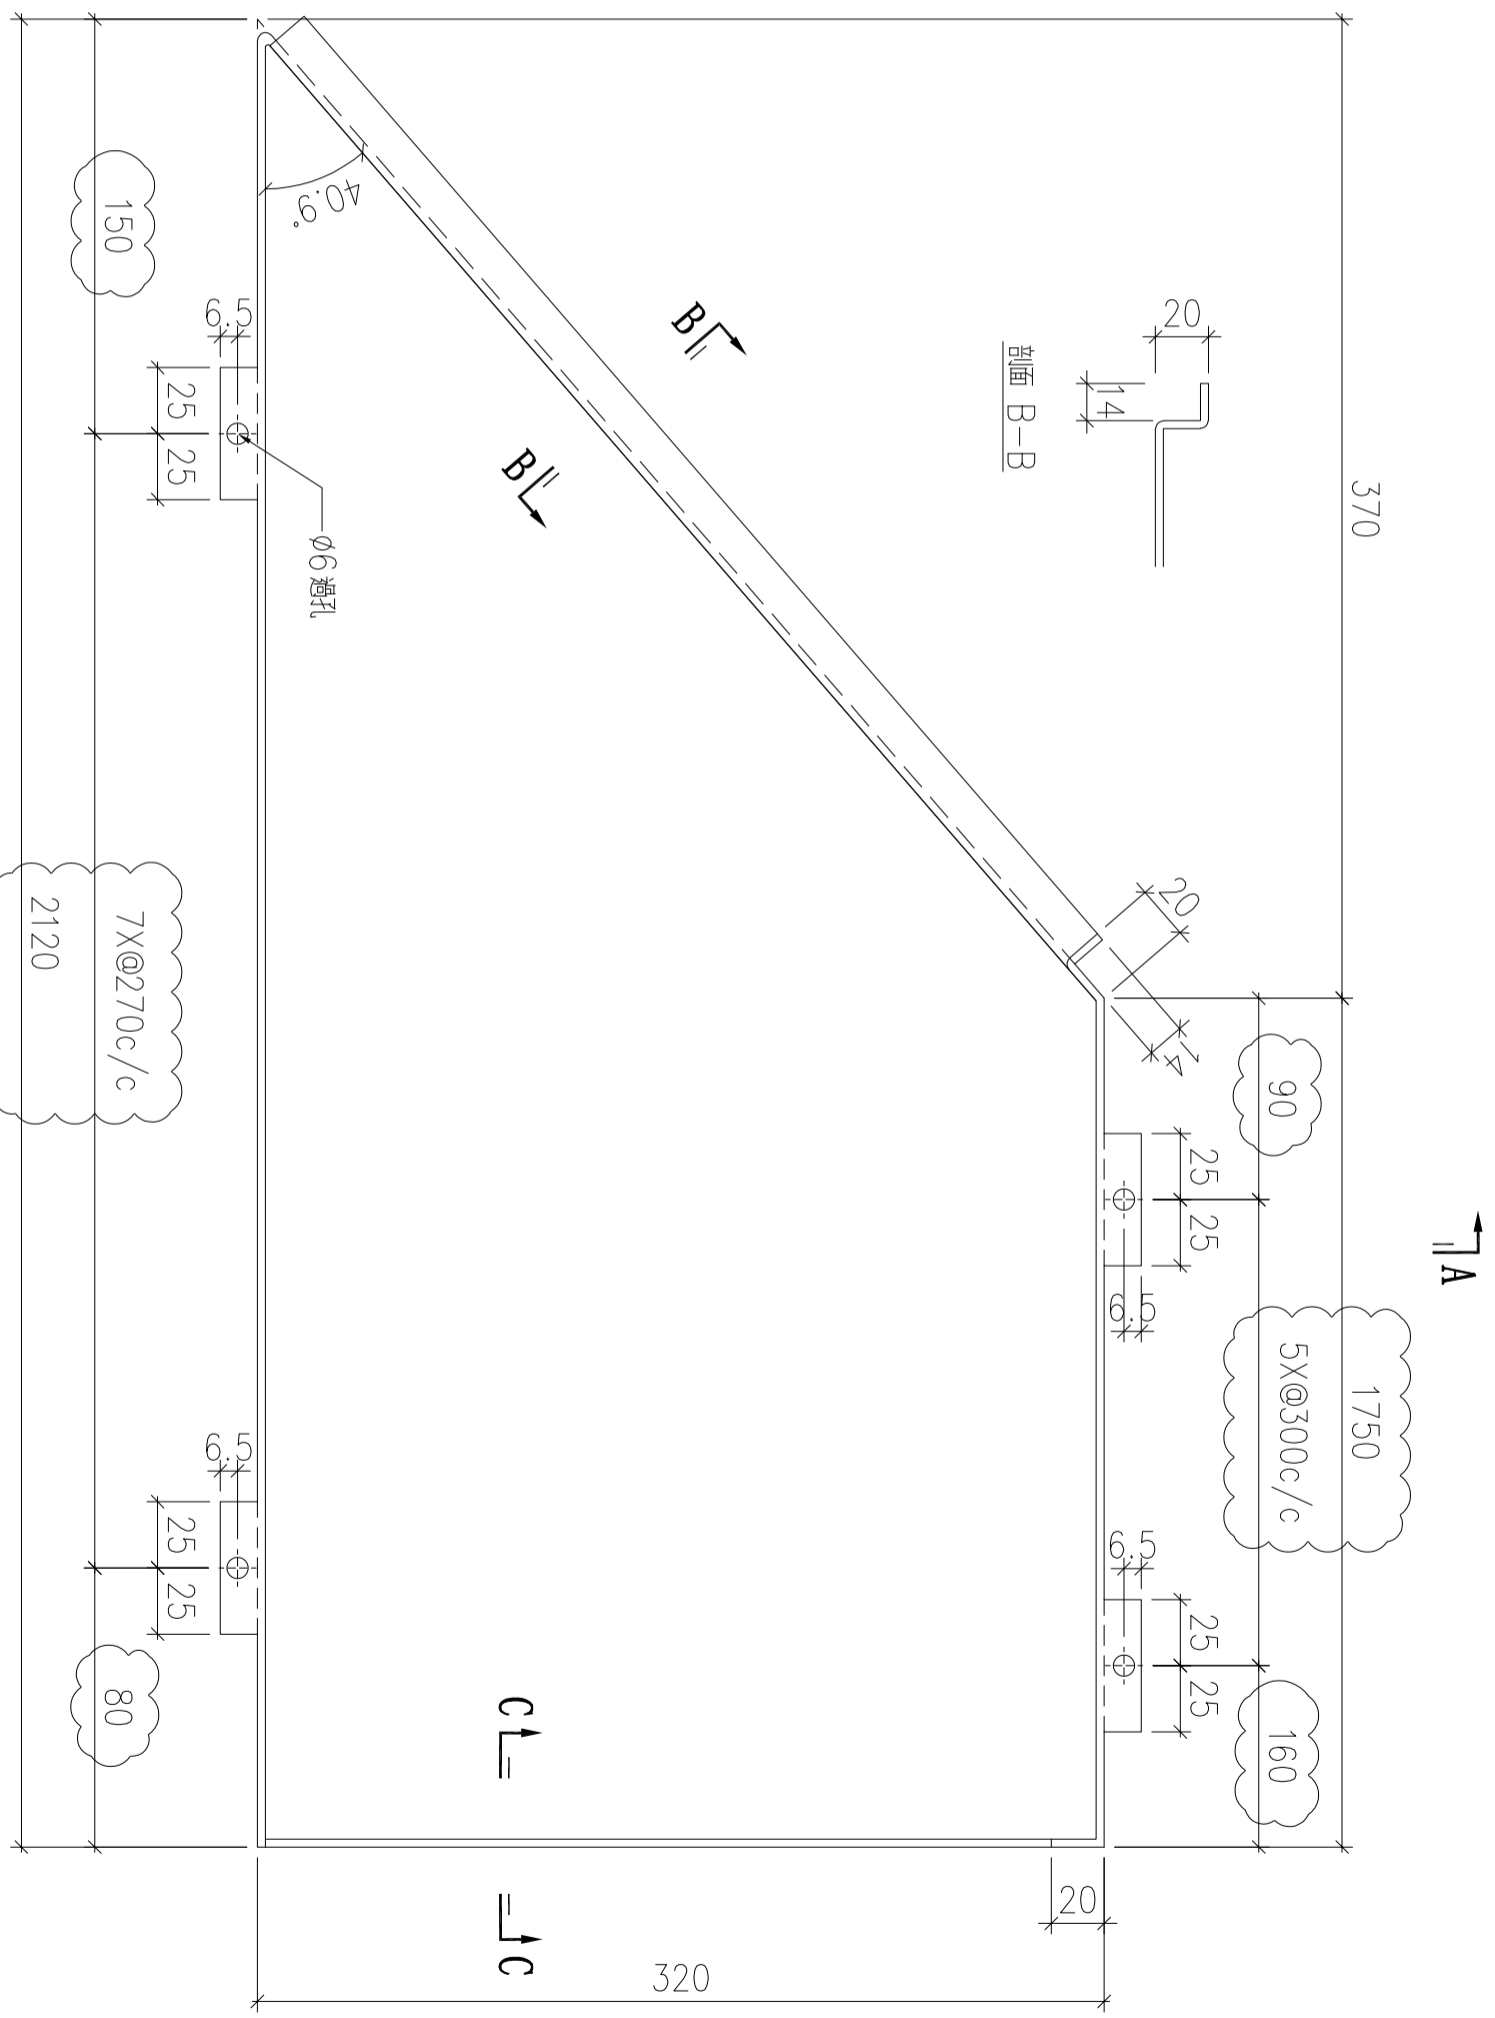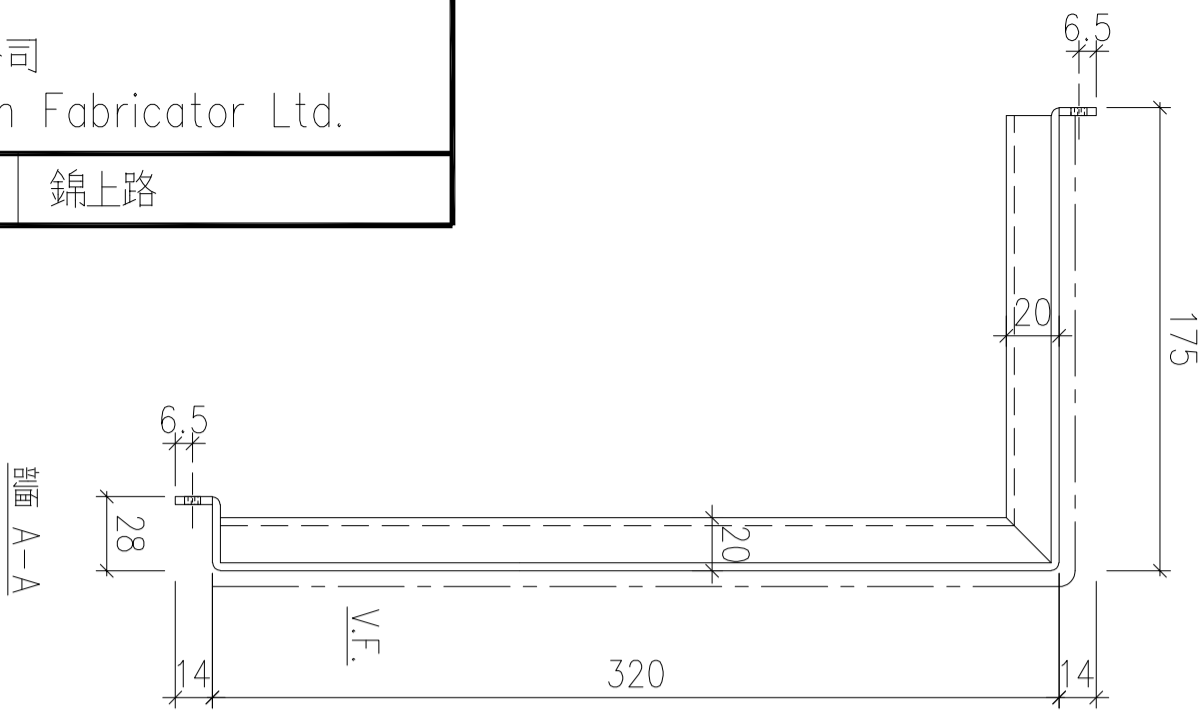


7X@270c/c
2120

5X@300c/c
1750

序號	物料編號	數量	安裝位置	樓層
01	T2-ALC-AP64	7	見派位圖	T2 FLAT A 17~23/F

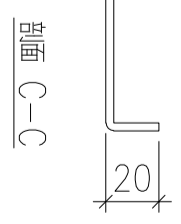

名稱	天花鋁板加工圖	制圖	LHR	2022.2.19	修改	A
材料	3mm厚鋁板 (3003H14)	復核	-	-	日期	2022.3.25
顏色	EC-DG-D334232-ZD1(閃粉古銅)	批準			圖號	J853-ALC-AP228

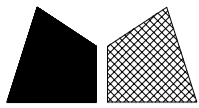

美特鋁質 有限公司
MIDI Aluminium Fabricator Ltd.




工程號

J853

地盤


錦上路

送地盤

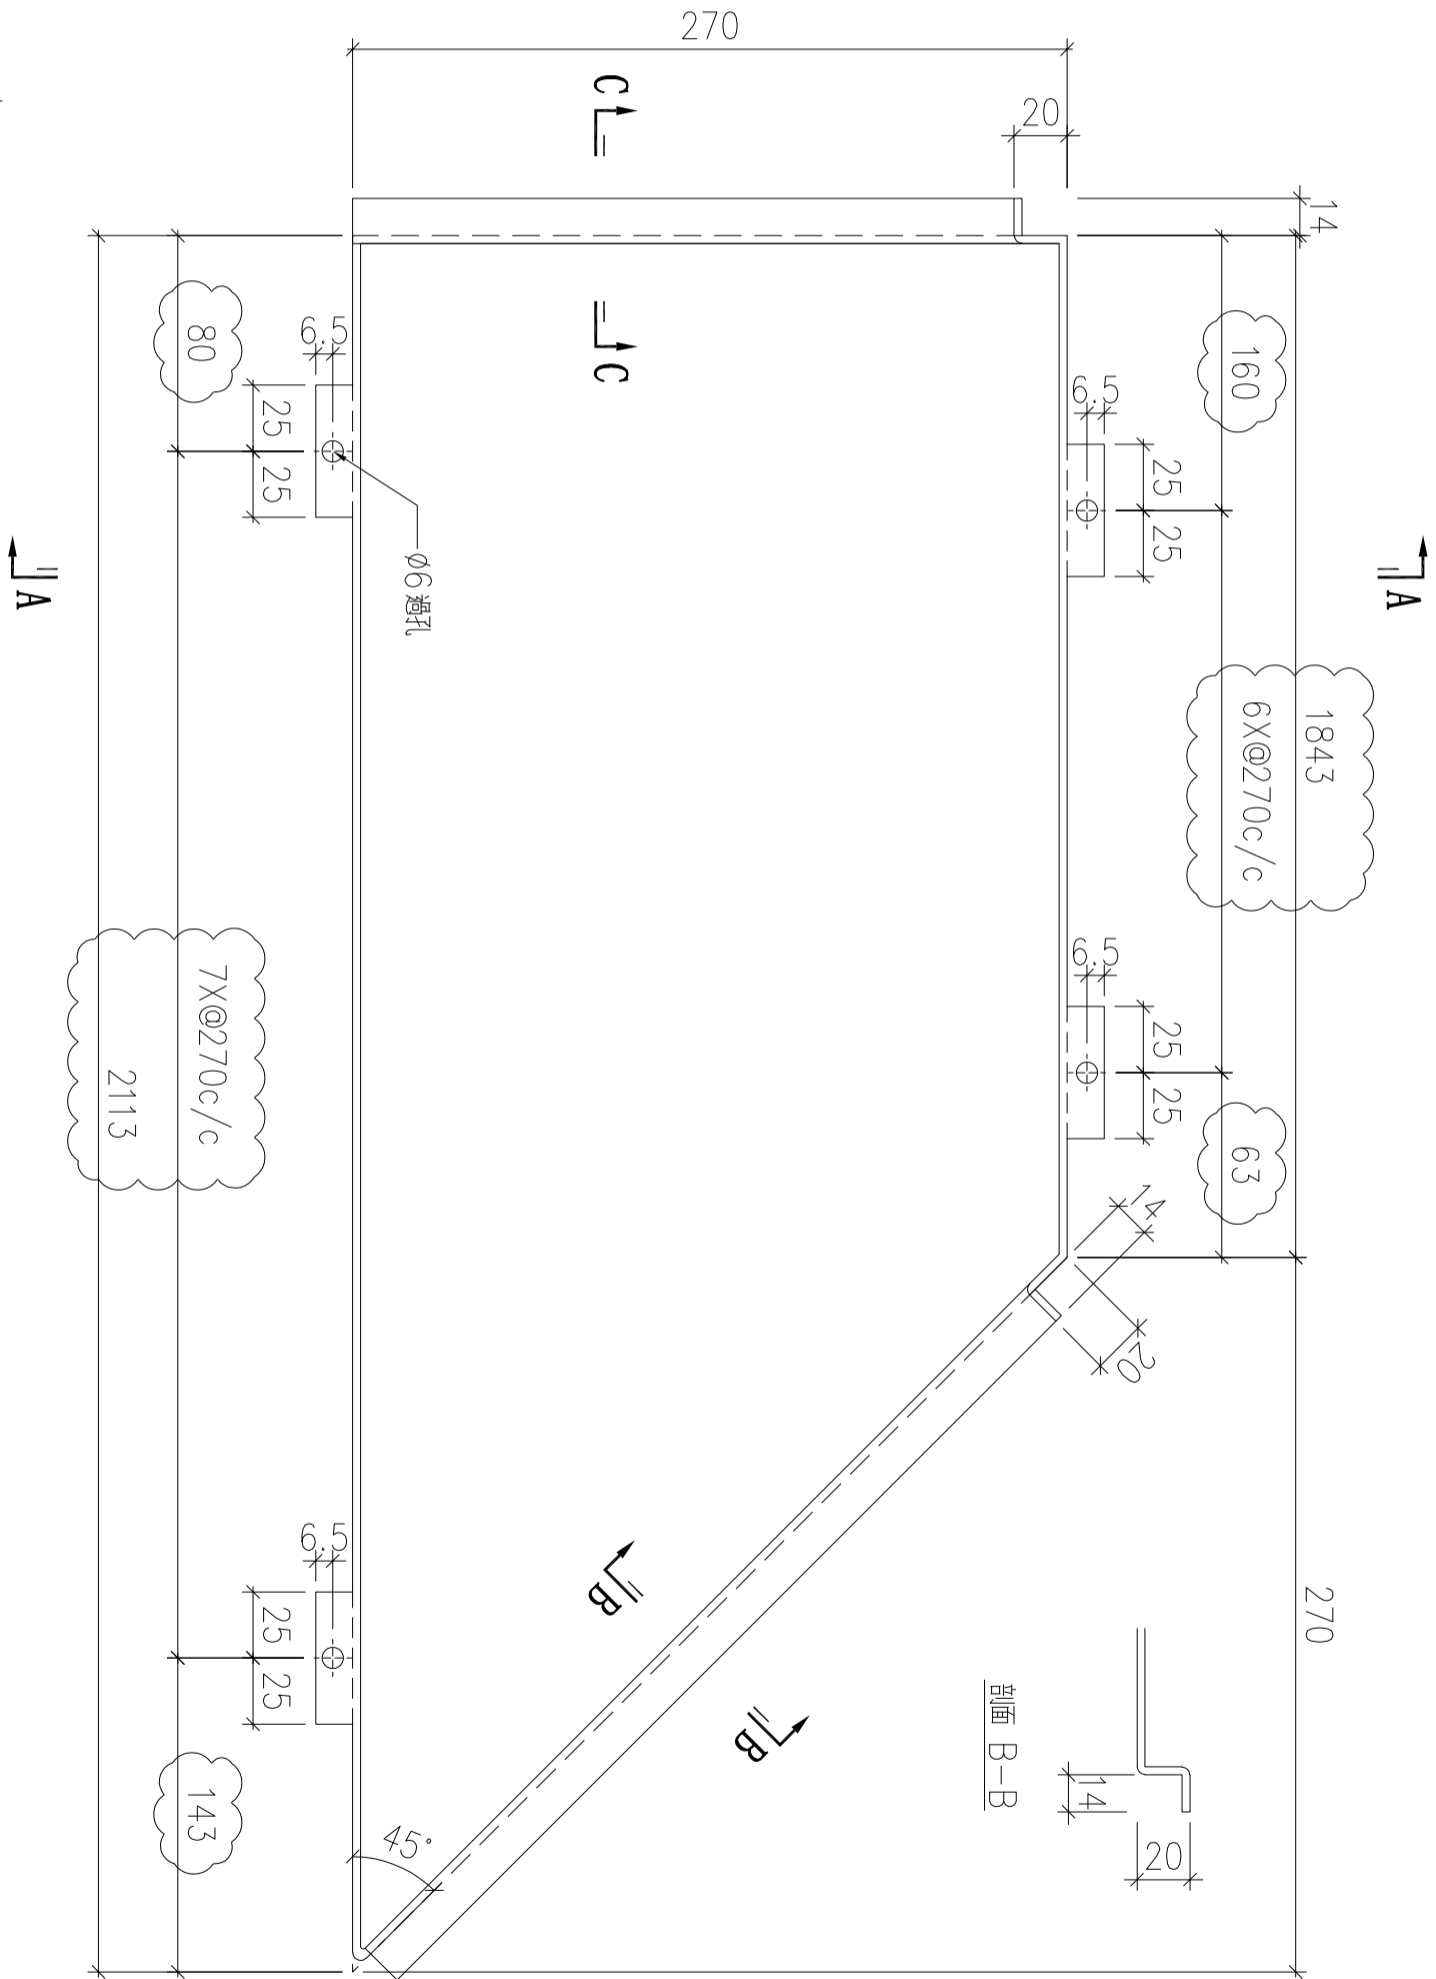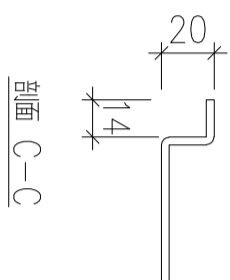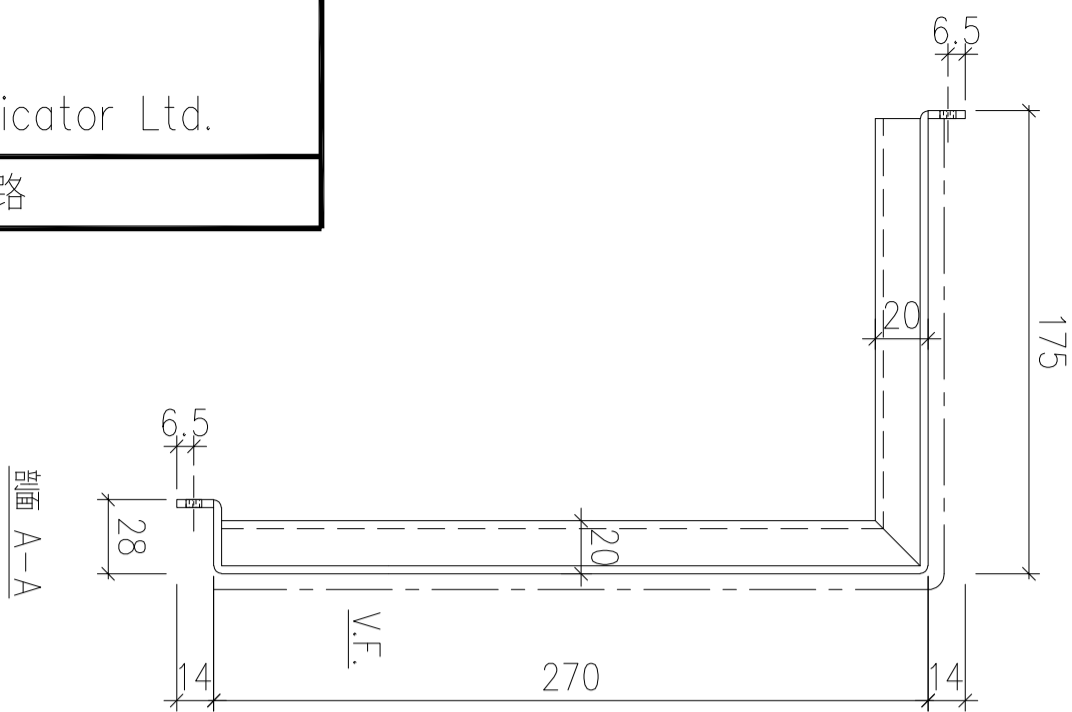

序號	物料編號	數量	安裝位置	樓層
01	T3-ALC-AP54	1	見派位圖	T3 FLAT A 26/F

名稱	天花鋁板加工圖	制圖	LHR	2022.2.19	修改	A	B
材料	3mm厚鋁板 (3003H14)	復核	-	-	日期	2022.3.28	2022.8.3
顏色	EC-DG-D334232-ZD1(閃粉古銅)	批準			圖號	J853-ALC-AP235	

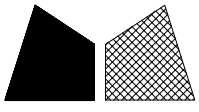

美特鋁質 有限公司
MIDI Aluminium Fabricator Ltd.



工程號

J853


地盤

錦上路

送地盤

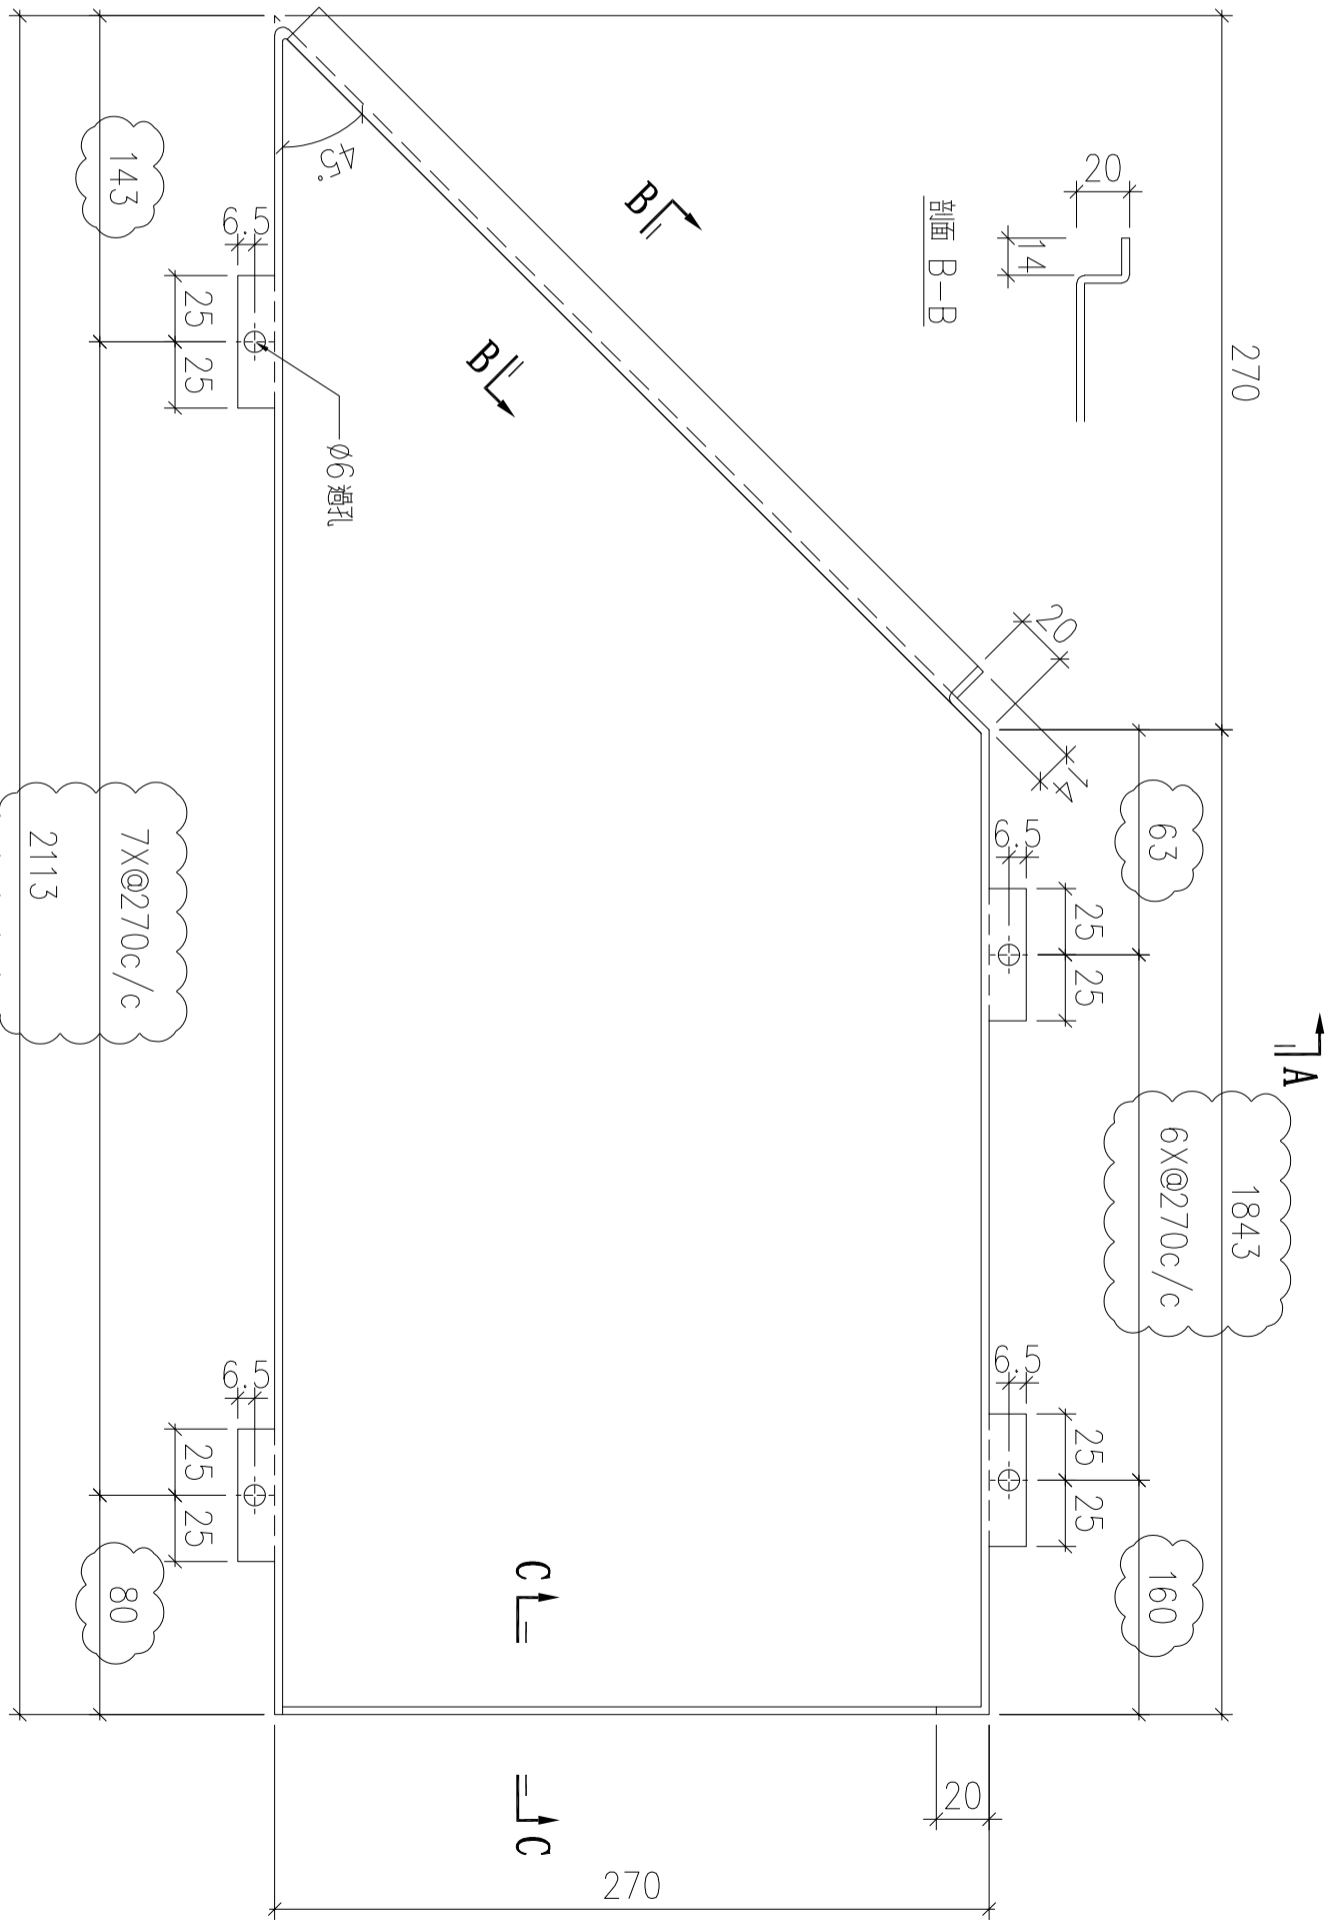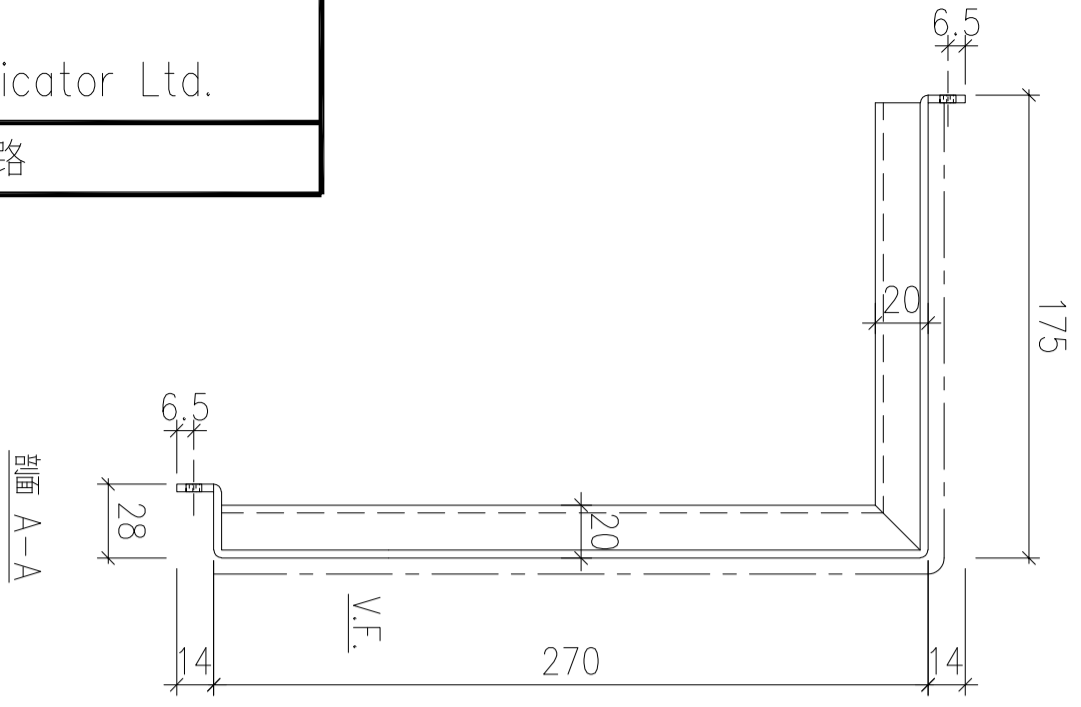


剖面 C-C

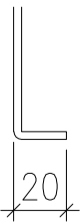

序號	物料編號	數量	安裝位置	樓層
01	T3-ALC-AP55	1	見派位圖	T3 FLAT A 26/F

名稱	天花鋁板加工圖	制圖	LHR	2022.2.19	修改	A	B
材料	3mm厚鋁板 (3003H14)	復核	-	-	日期	2022.3.28	2022.8.3
顏色	EC-DG-D334232-ZD1(閃粉古銅)	批準			圖號	J853-ALC-AP236	

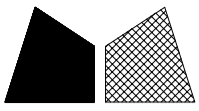




美特鋁質 有限公司
MIDI Aluminium Fabricator Ltd.

工程號

J853

地盤


錦上路

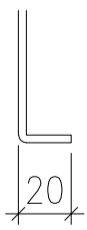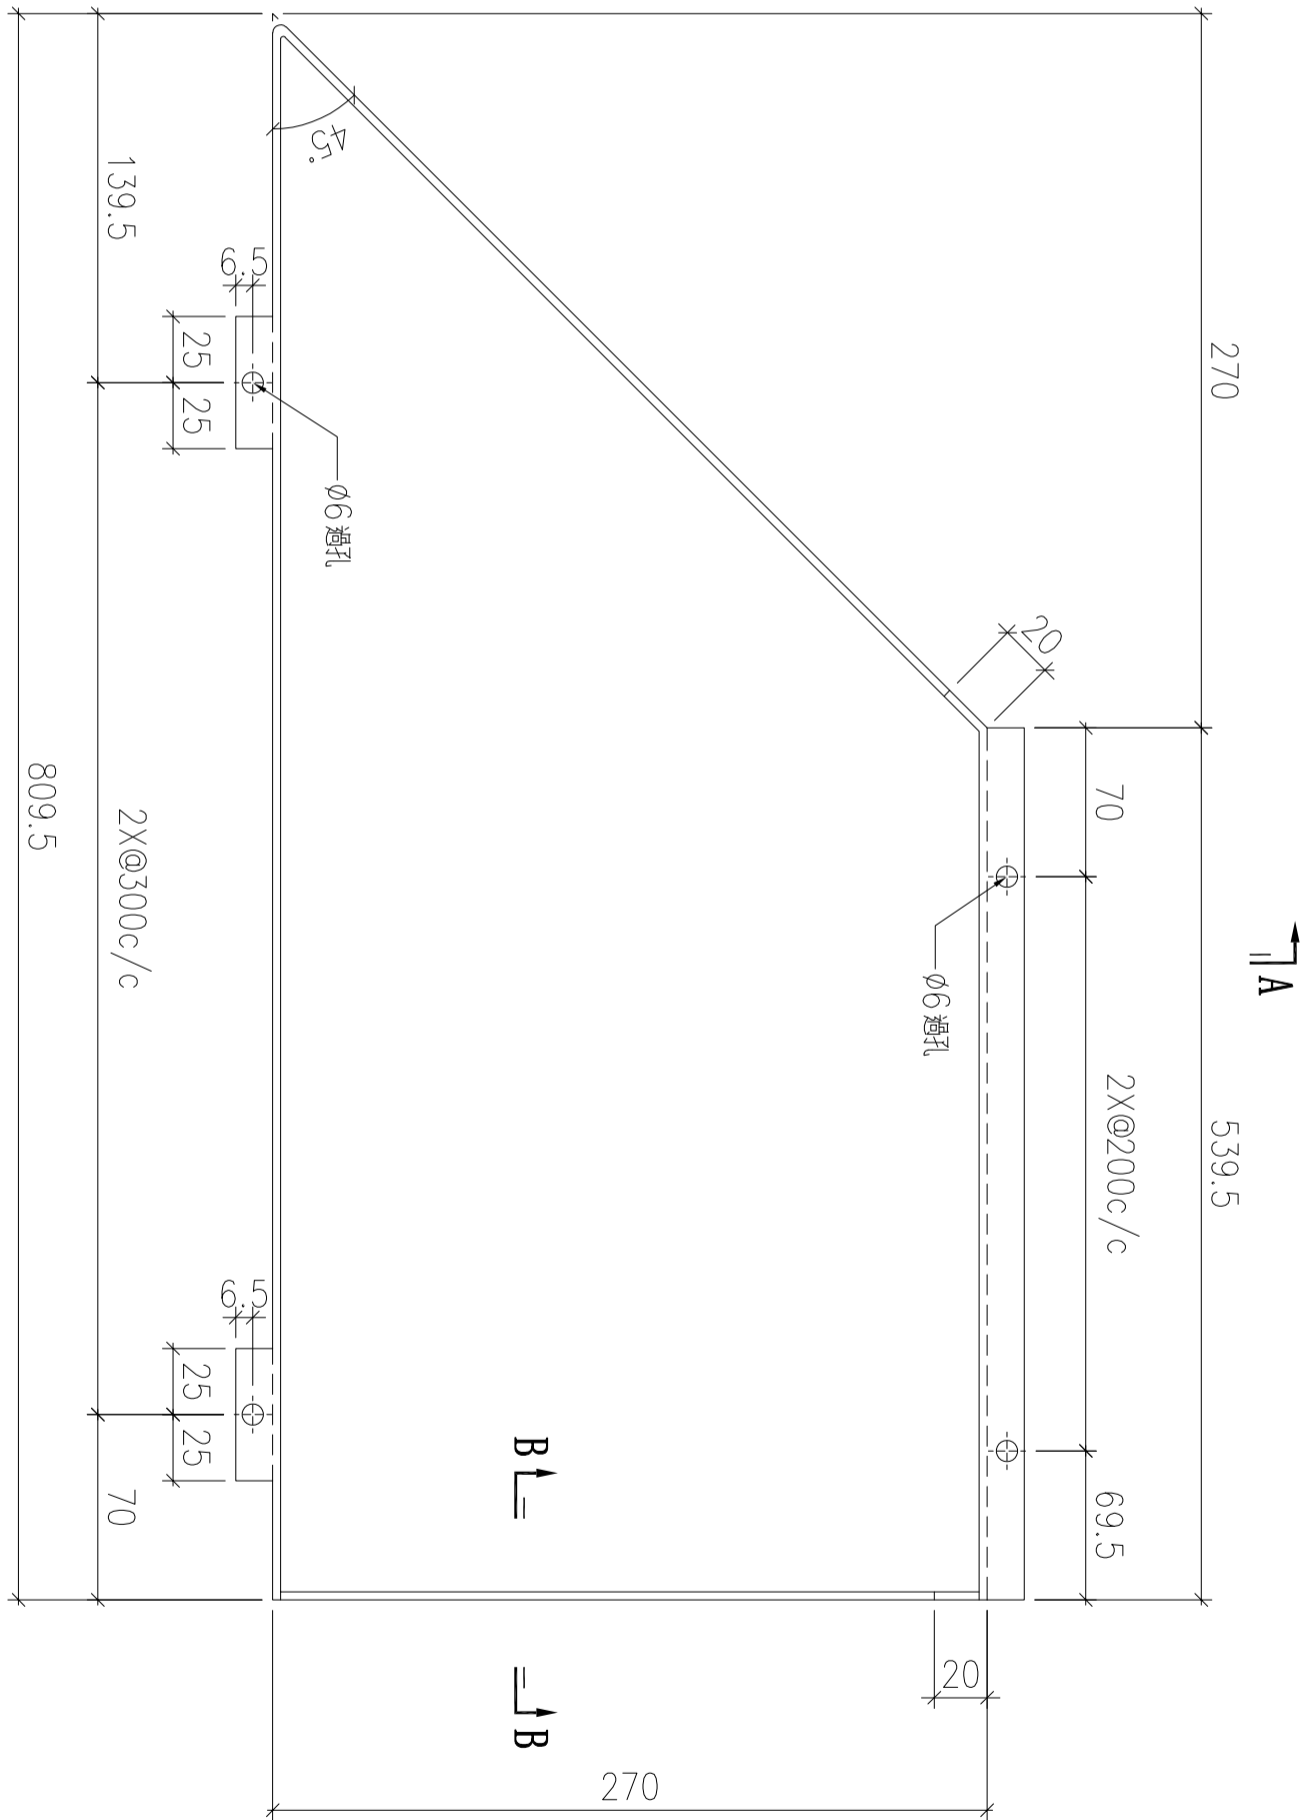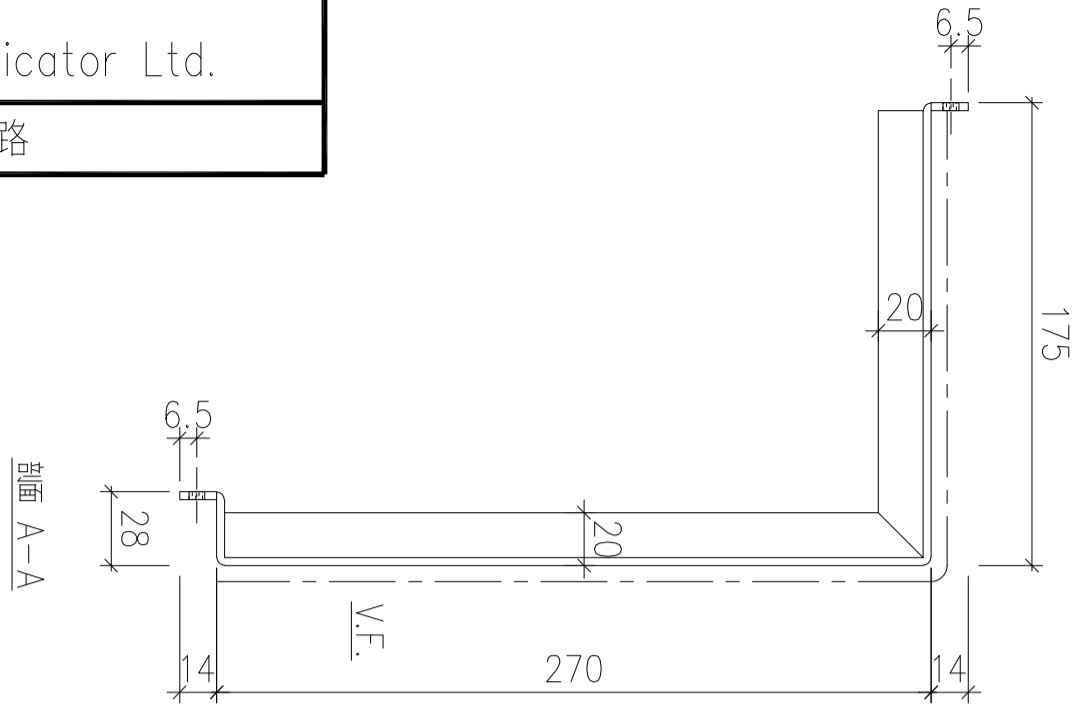

剖面 B-B

序號	物料編號	數量	安裝位置	樓層
01	T3-ALC-AP56	1	見派位圖	T3 FLAT A 26/F

名稱	天花鋁板加工圖	制圖	LHR	2022.2.19	修改	A	B	C
材料	3mm厚鋁板 (3003H14)	復核	-	-	日期	2022.3.28	2022.5.28	2022.8.3
顏色	EC-DG-D334232-ZD1(閃粉古銅)	批準			圖號	J853-ALC-AP237		

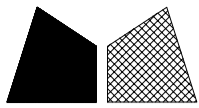

美特鋁質 有限公司
MIDI Aluminium Fabricator Ltd.



工程號

J853

地盤


錦上路

送地盤

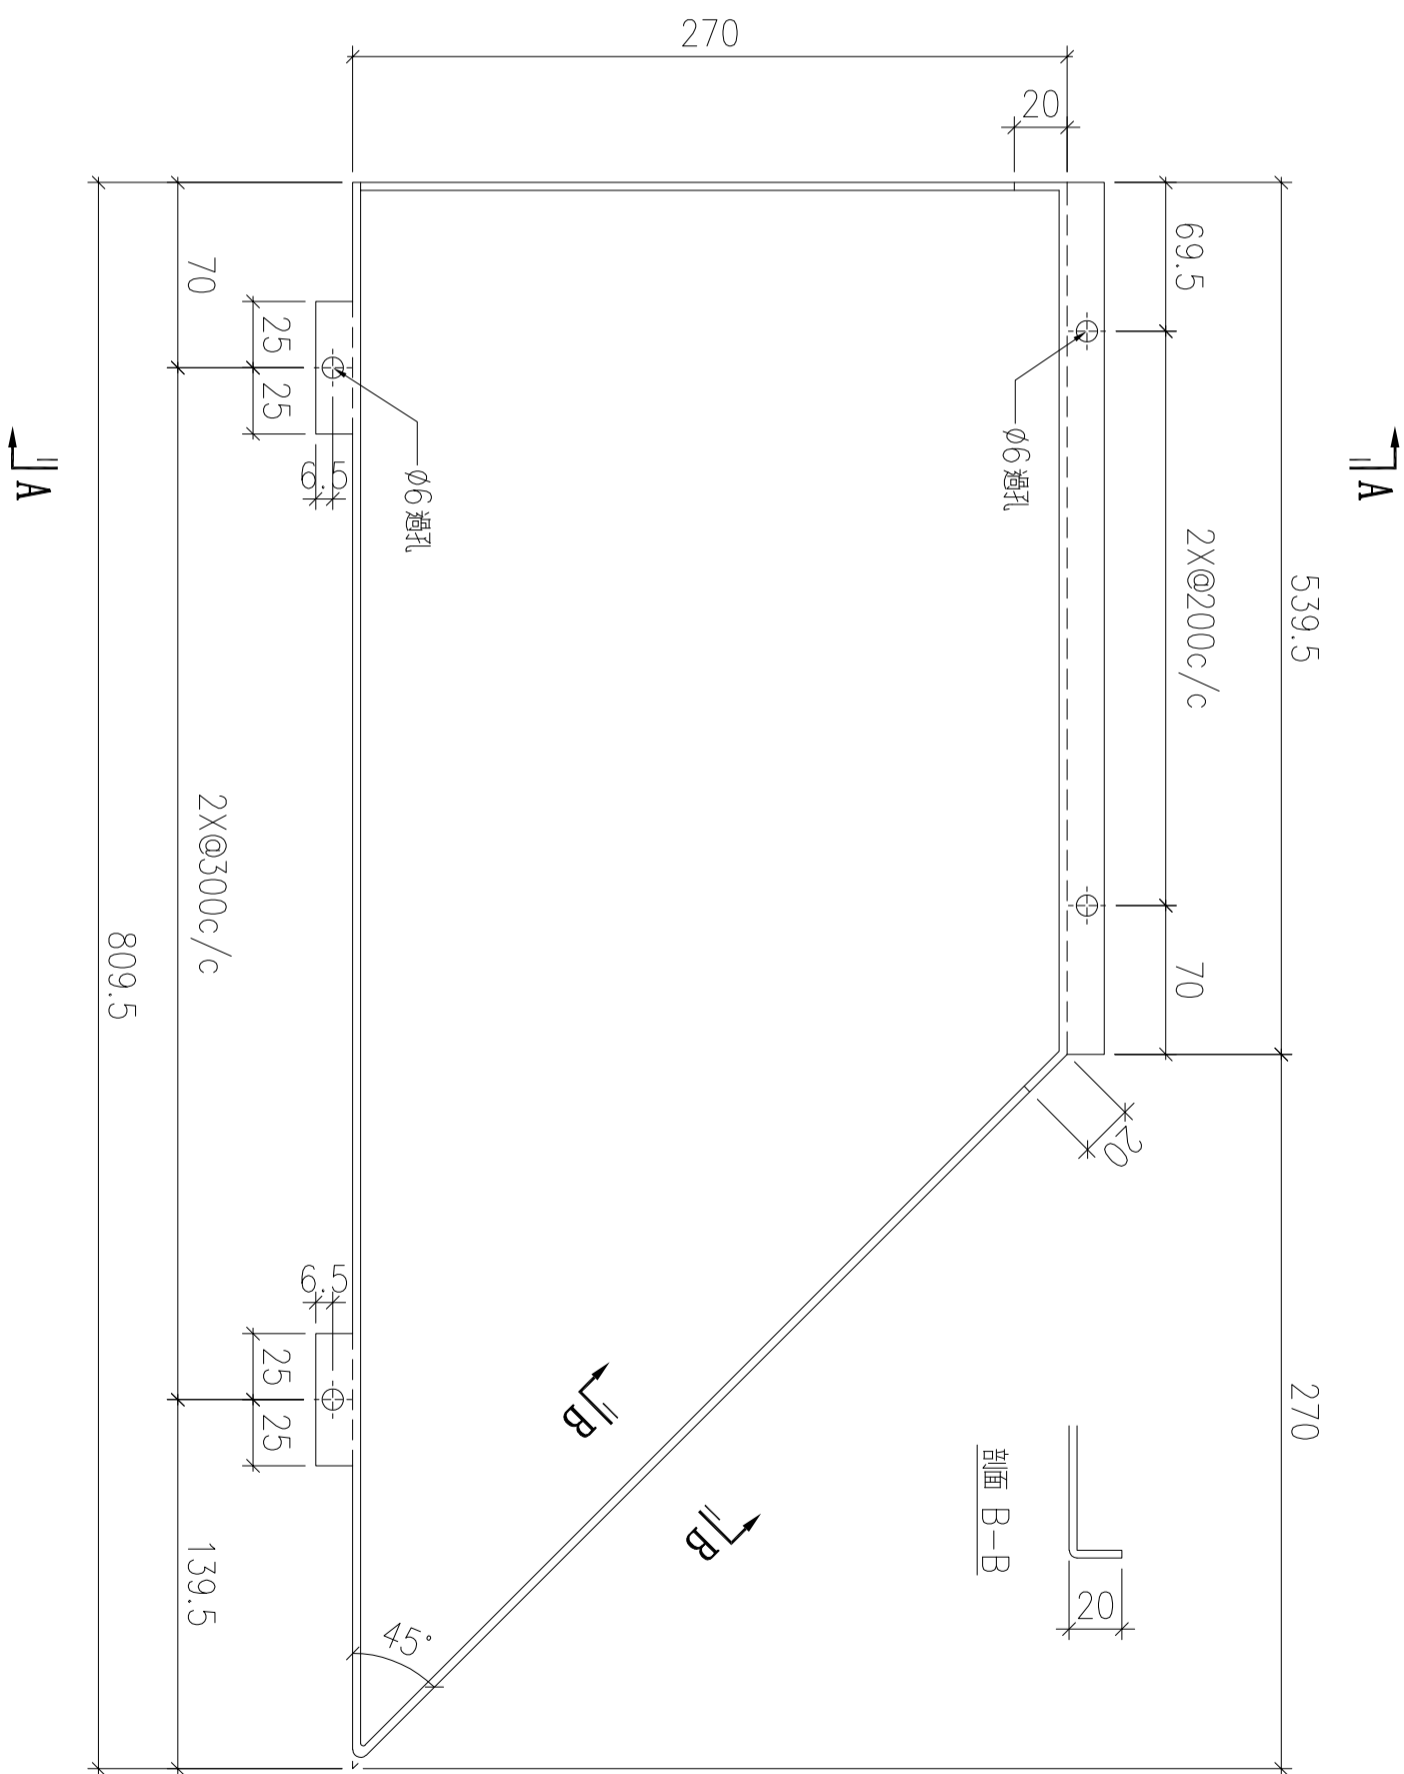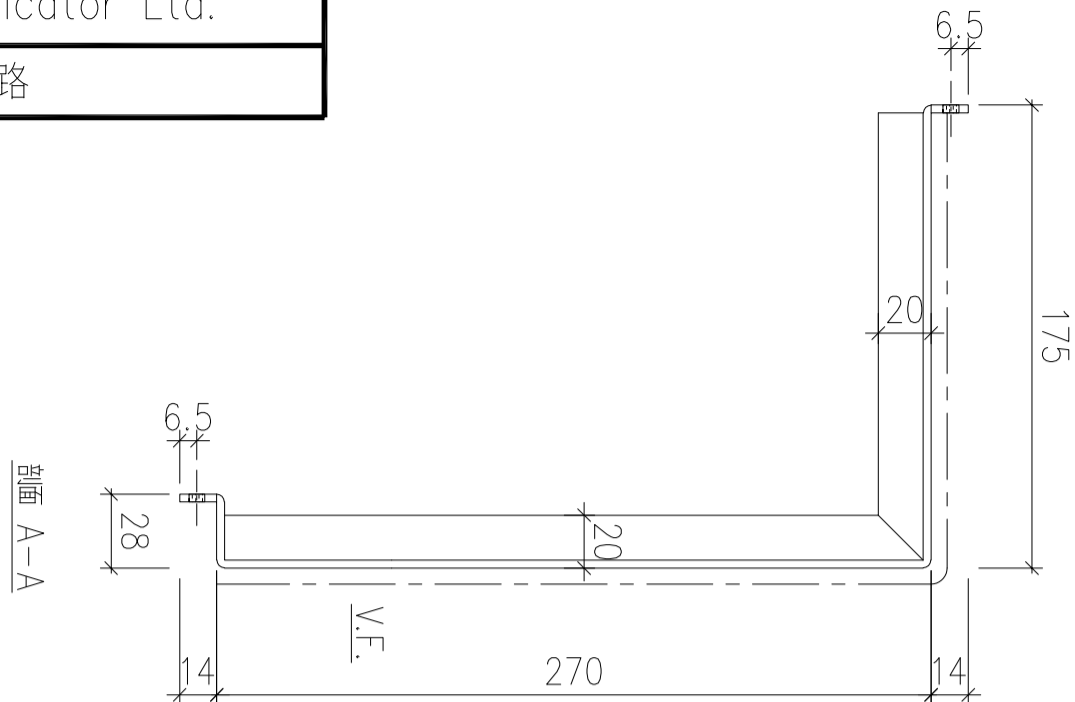

序號	物料編號	數量	安裝位置	樓層
01	T3-ALC-AP57	1	見派位圖	T3 FLAT A 26/F

名稱	天花鋁板加工圖	制圖	LHR	2022.2.19	修改	A	B	C
材料	3mm厚鋁板 (3003H14)	復核	-	-	日期	2022.3.28	2022.5.28	2022.8.3
顏色	EC-DG-D334232-ZD1(閃粉古銅)	批準			圖號	J853-ALC-AP238		

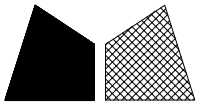

美特鋁質 有限公司
MIDI Aluminium Fabricator Ltd.



工程號

J853

地盤


錦上路

送地盤

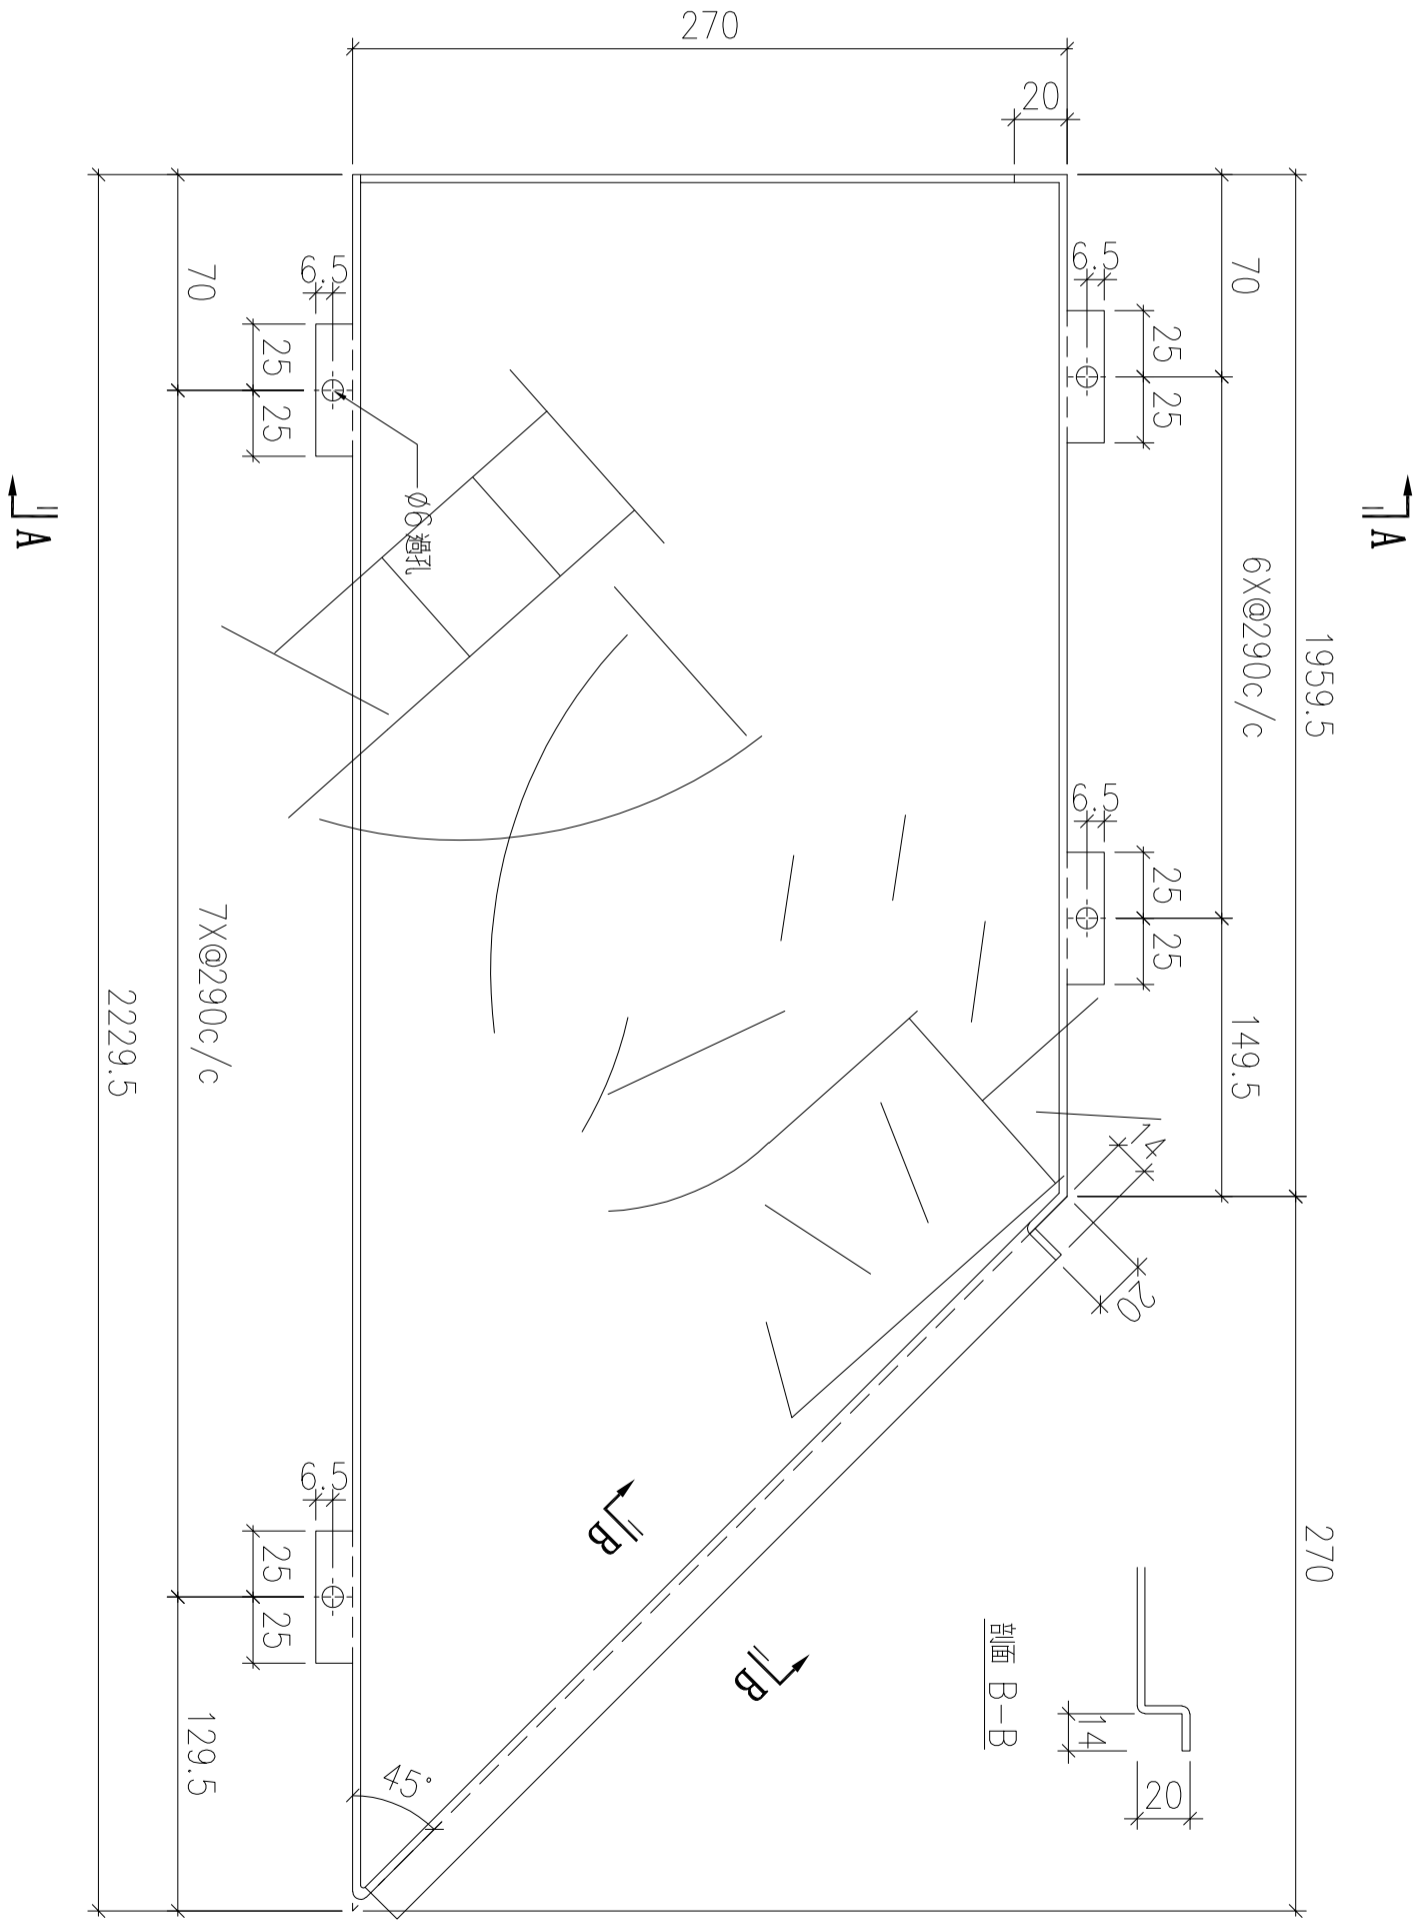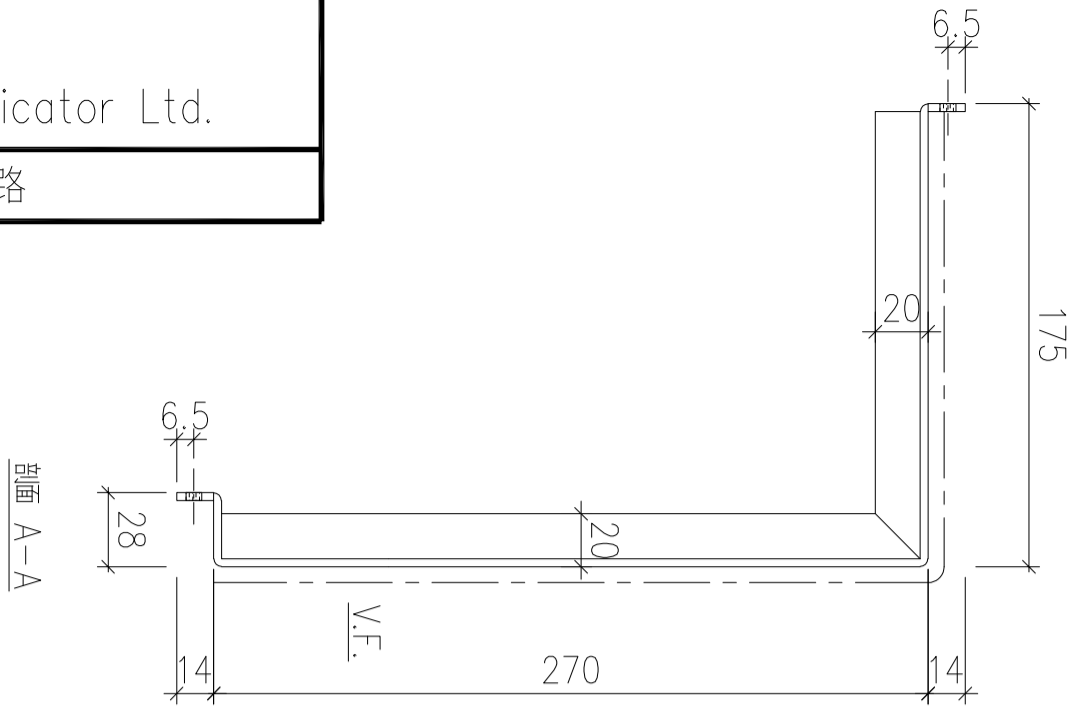

序號	物料編號	數量	安裝位置	樓層
01	T1-ALC-AP01	1	見派位圖	T1 FLAT A 5/F

名稱	天花鋁板加工圖	制圖	LHR	2022.2.19	修改		
材料	3mm厚鋁板 (3003H14)	復核	-	-	日期		
顏色	EC-DG-D334232-ZD1(閃粉古銅)	批準			圖號	J853-ALC-AP239	

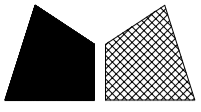

美特鋁質 有限公司
MIDI Aluminium Fabricator Ltd.



工程號

J853


地盤

錦上路

送地盤

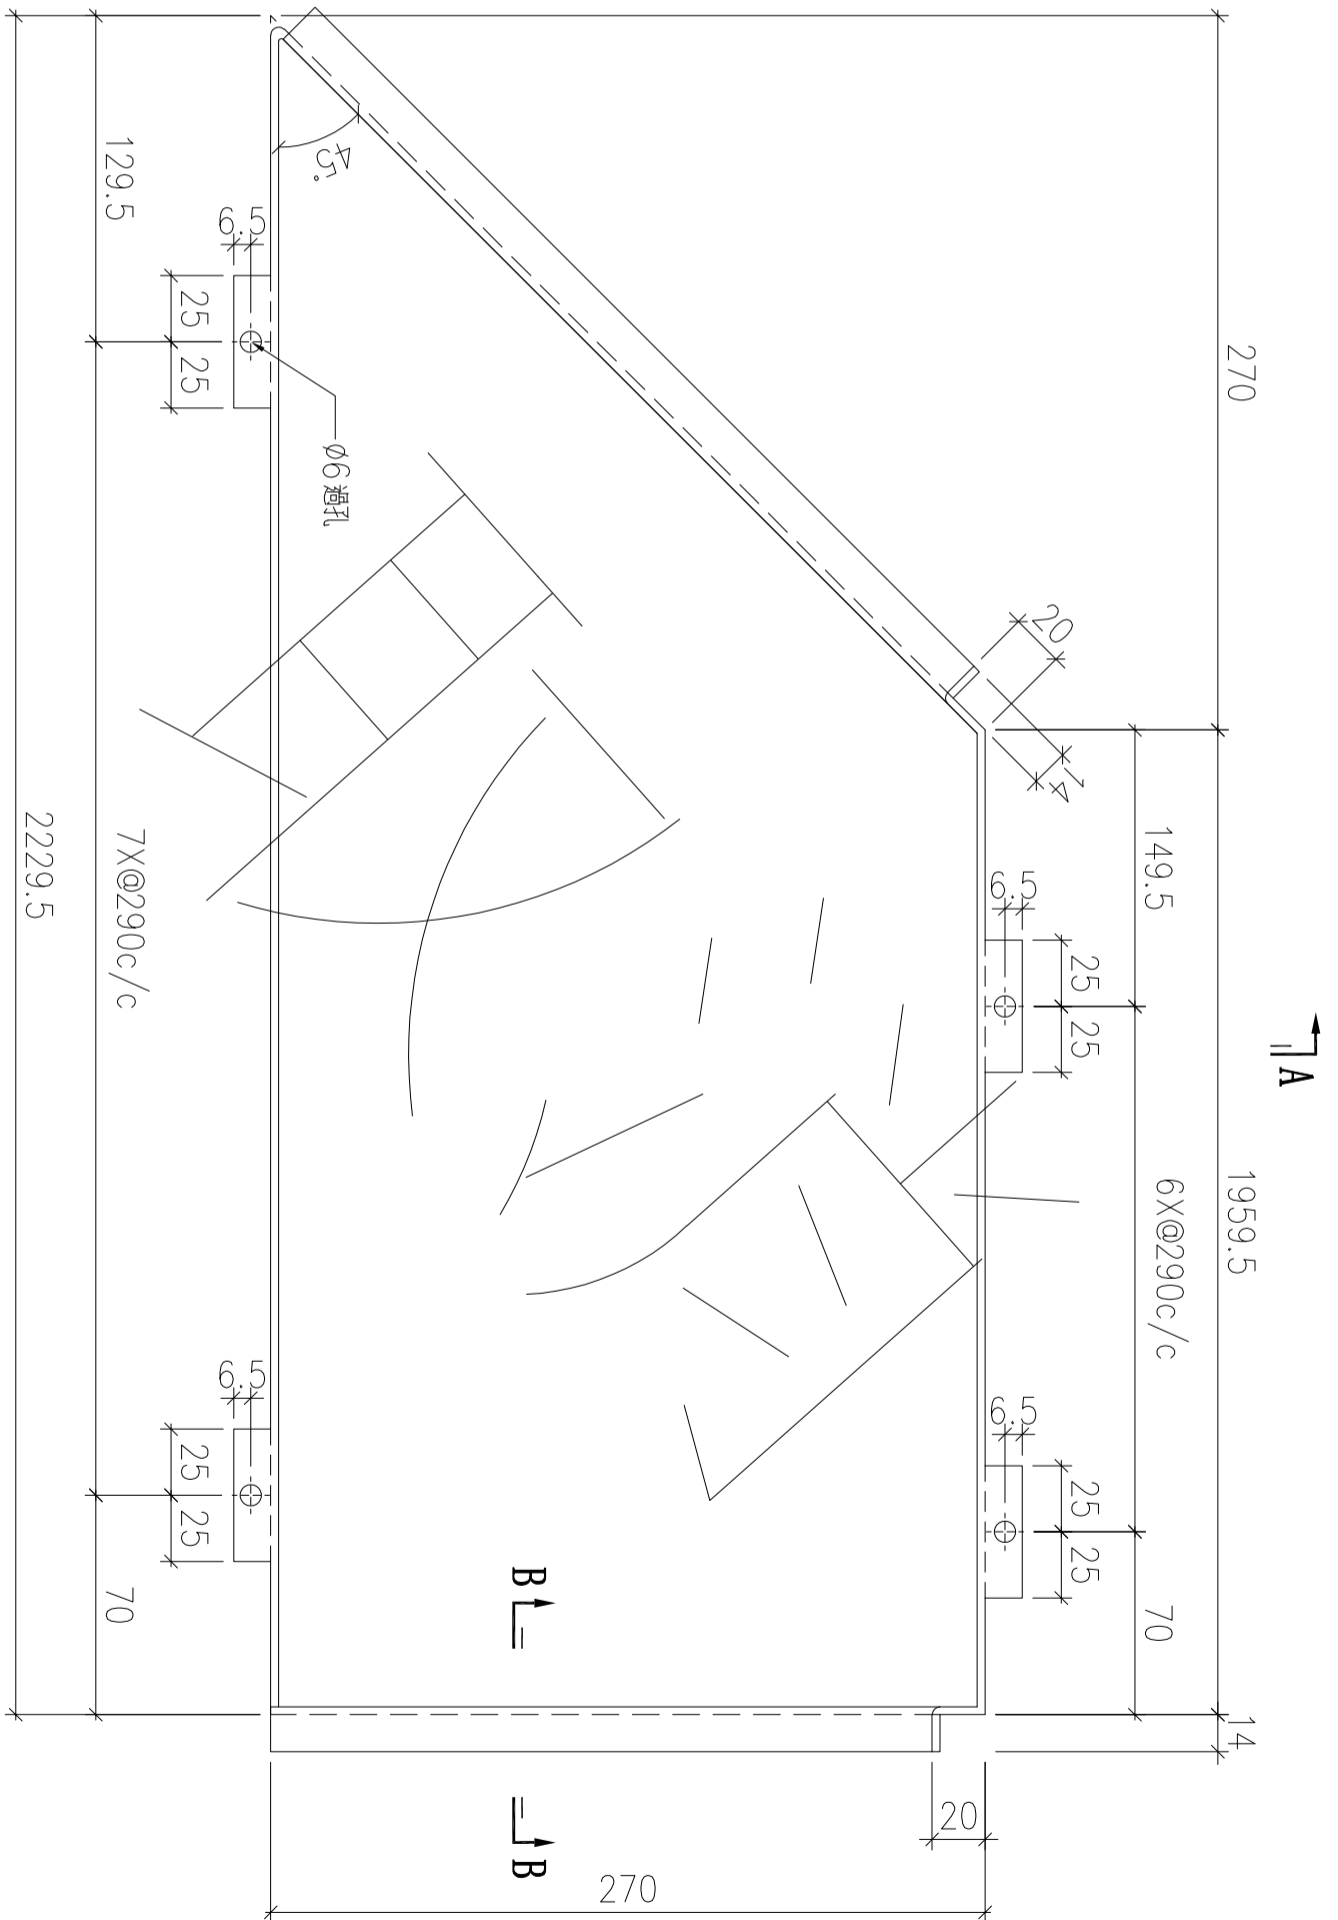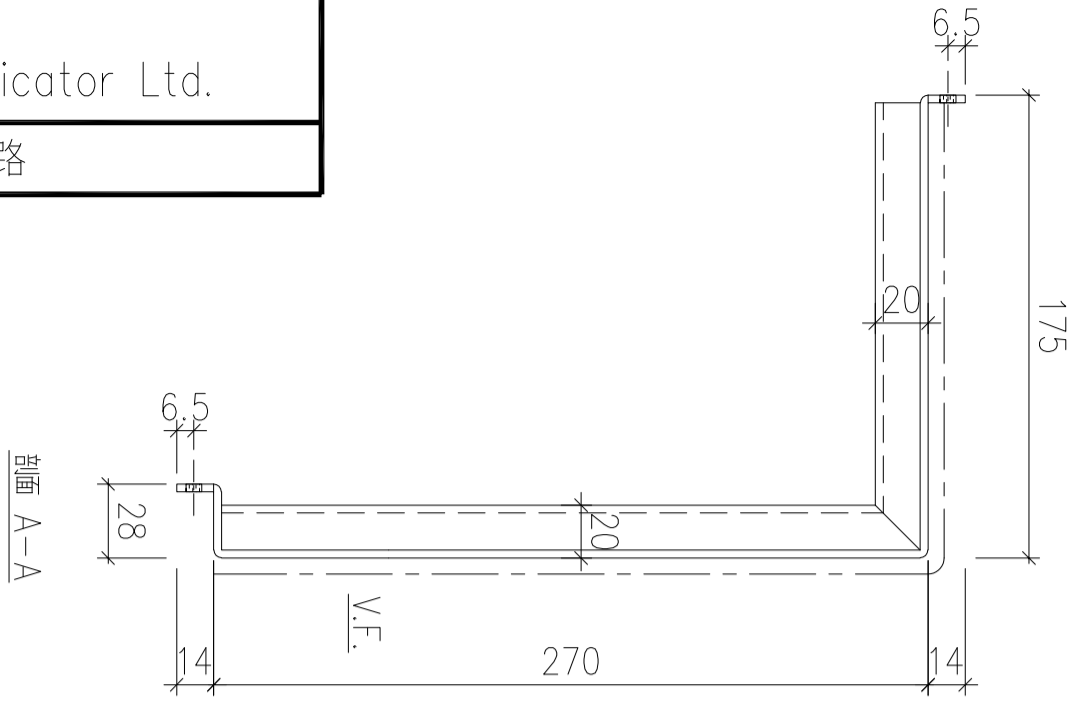


剖面 B-B

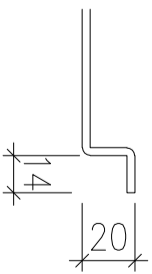

序號	物料編號	數量	安裝位置	樓層
01	T1-ALC-AP02	1	見派位圖	T1 FLAT A 5/F


名稱	天花鋁板加工圖	制圖	LHR	2022.2.19	修改		
材料	3mm厚鋁板 (3003H14)	復核	-	-	日期		
顏色	EC-DG-D334232-ZD1(閃粉古銅)	批準			圖號	J853-ALC-AP240	

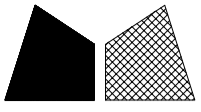

美特鋁質 有限公司
MIDI Aluminium Fabricator Ltd.


工程號	J853	地盤	錦上路
-----	------	----	-----

送地盤

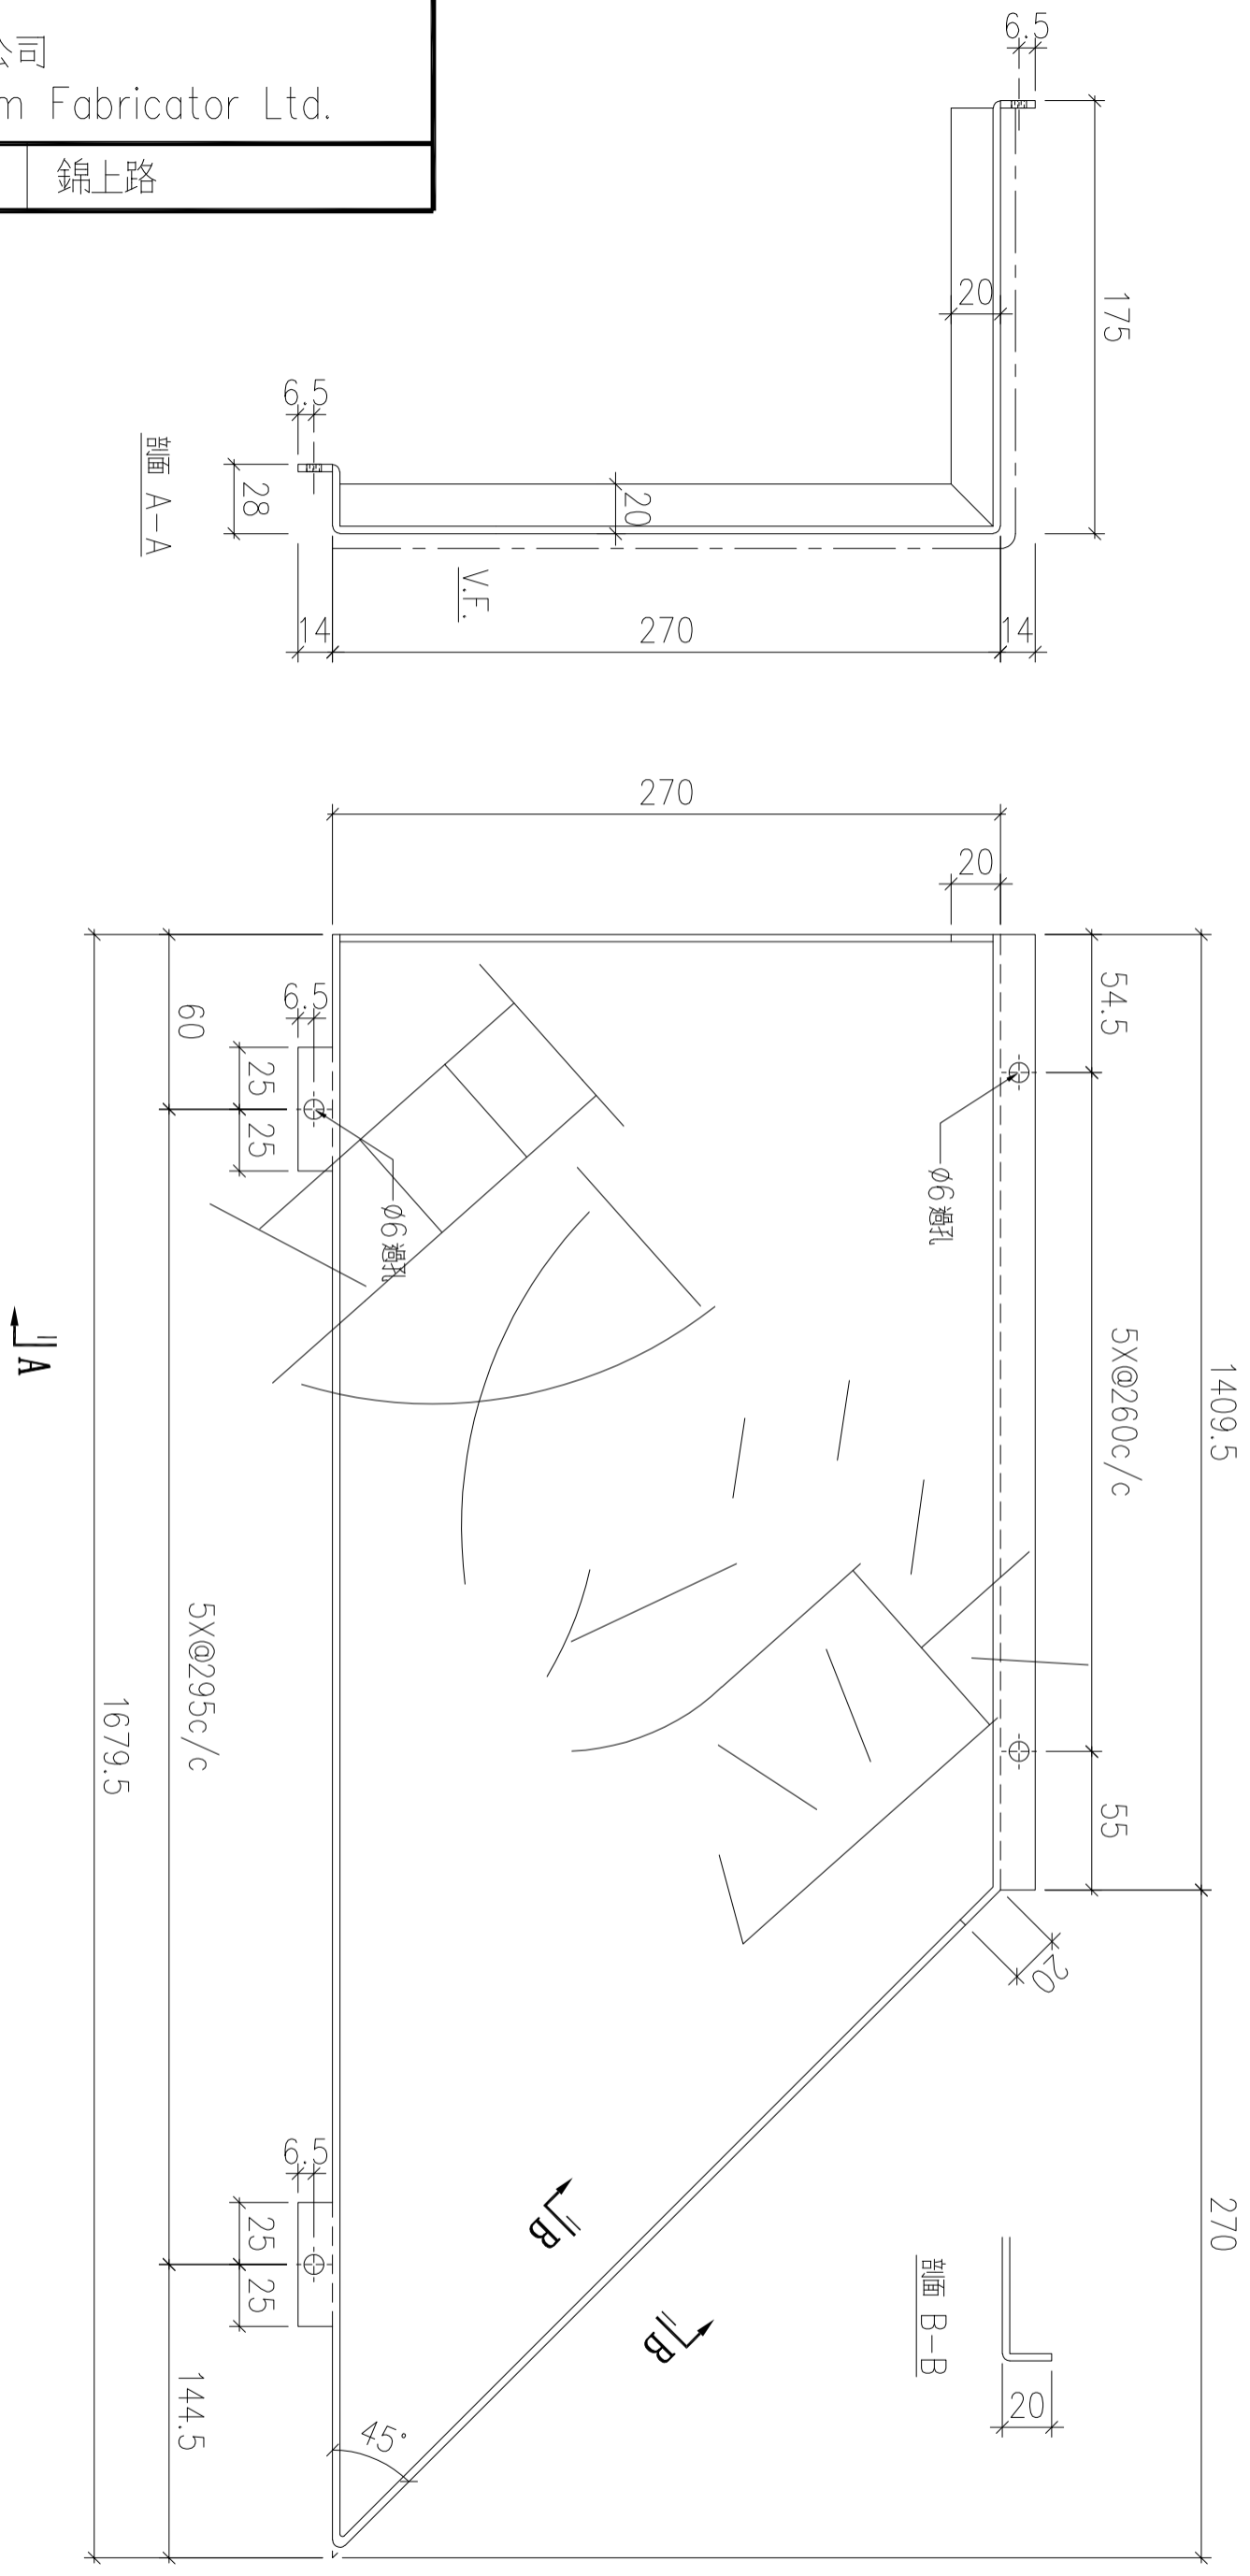

序號	物料編號	數量	安裝位置	樓層
01	T1-ALC-AP03	1	見派位圖	T1 FLAT A 5/F

名稱	天花鋁板加工圖	制圖	LHR	2022.2.19	修改	A	B
材料	3mm厚鋁板 (3003H14)	復核	-	-	日期	2020.3.29	2022.5.26
顏色	EC-DG-D334232-ZD1(閃粉古銅)	批準			圖號	J853-ALC-AP241	

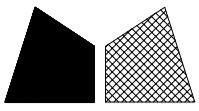

美特鋁質 有限公司
MIDI Aluminium Fabricator Ltd.




工程號

J853

地盤

錦上路


送地盤

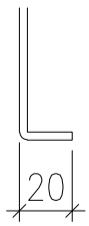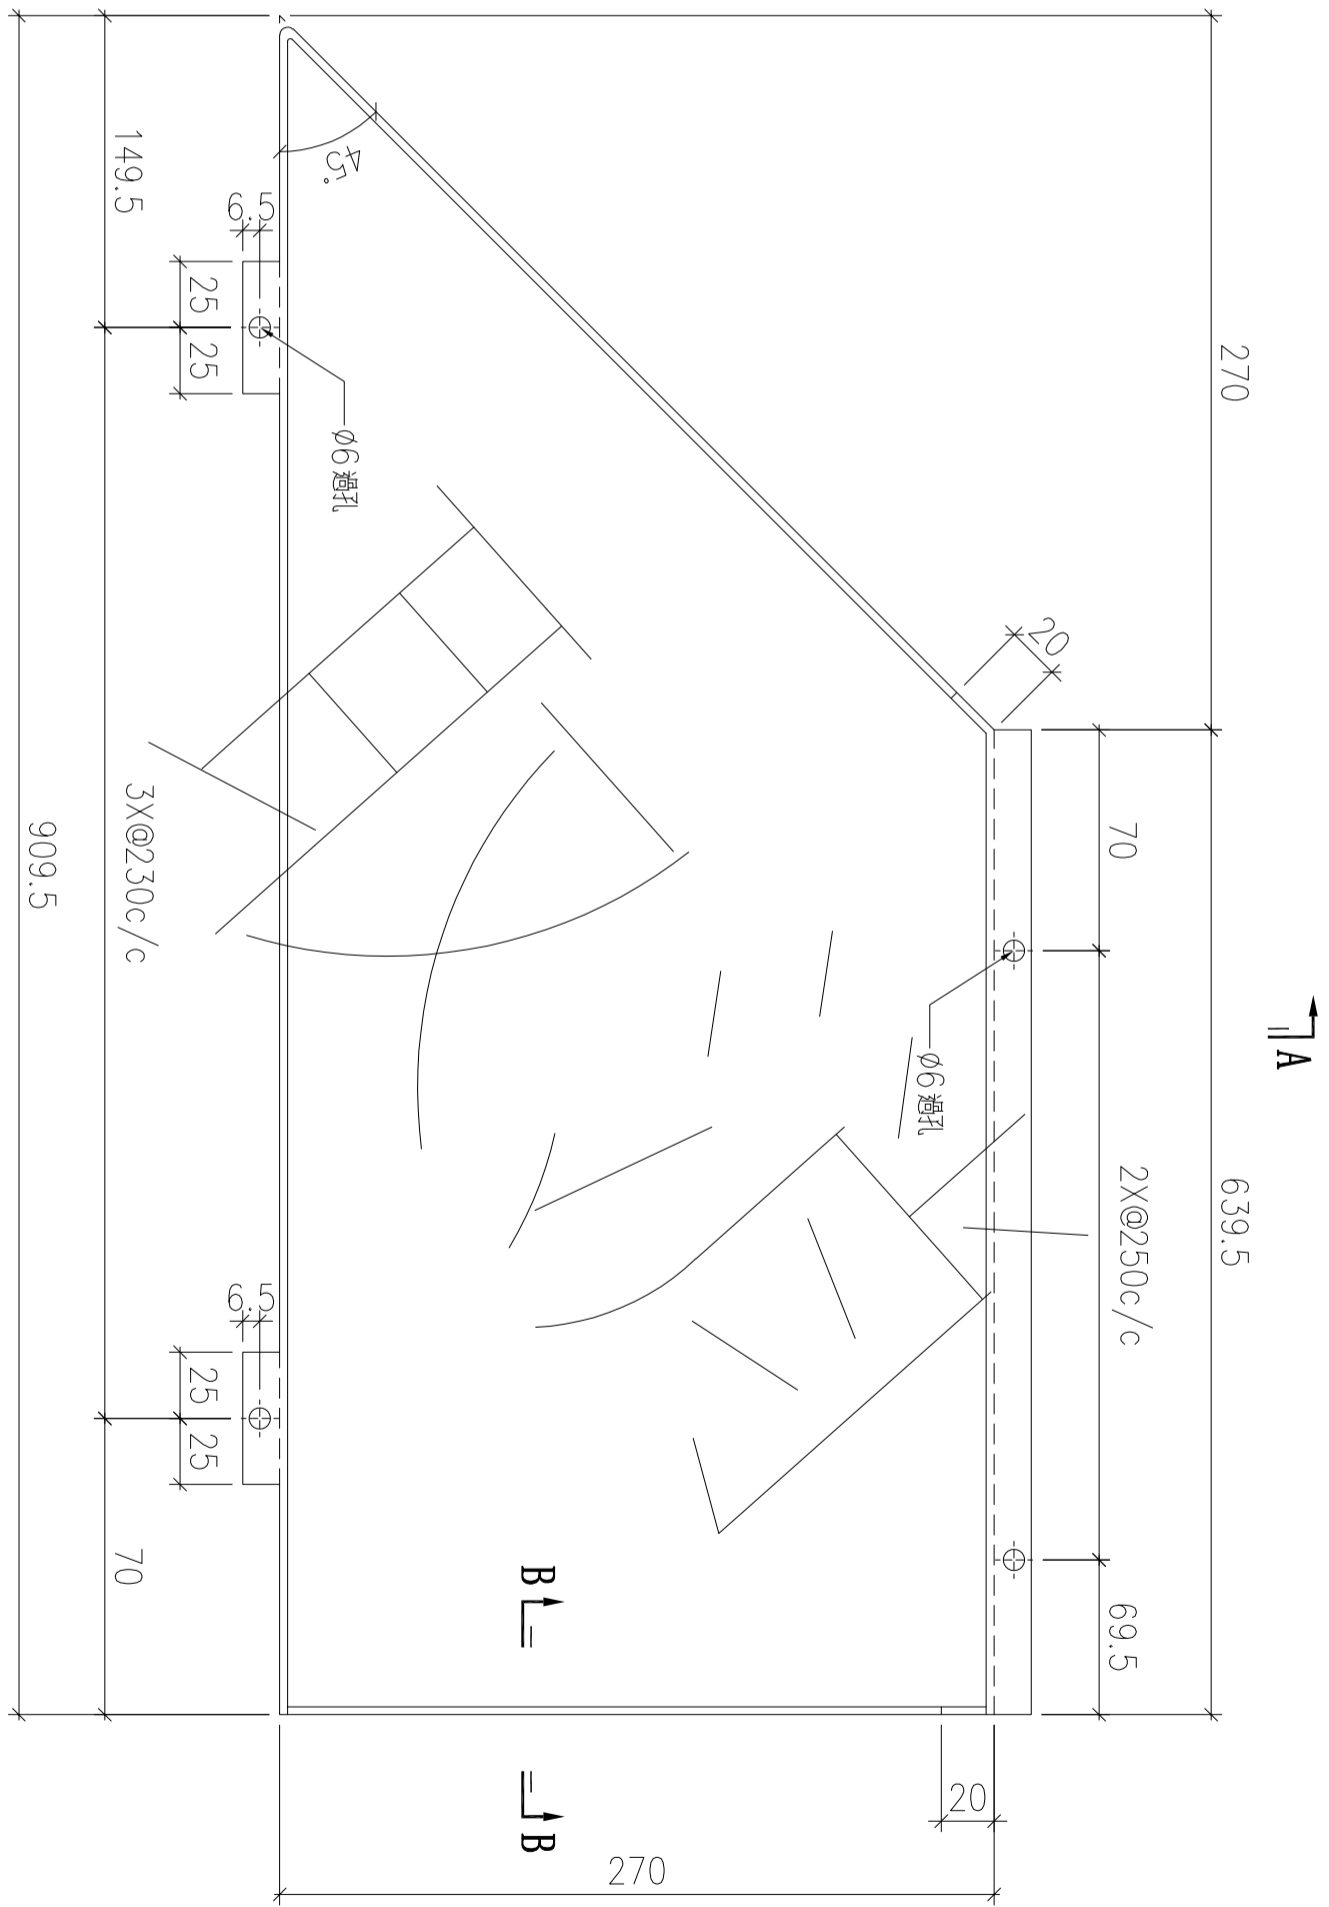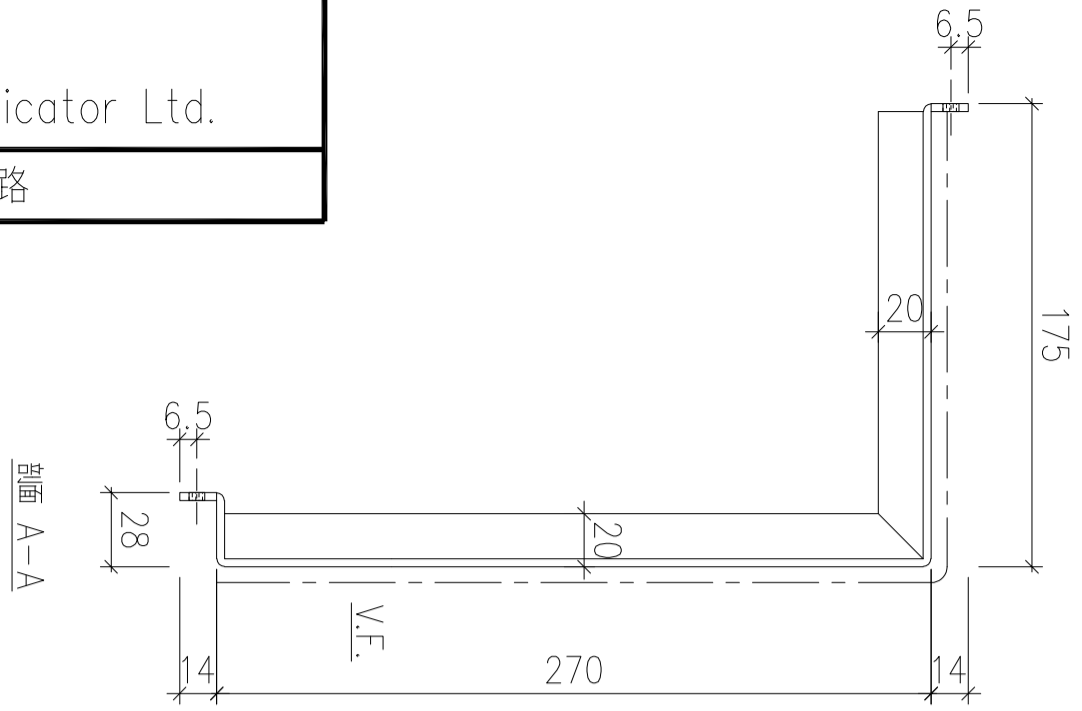

剖面 B-B

序號	物料編號	數量	安裝位置	樓層
01	T1-ALC-AP04	1	見派位圖	T1 FLAT A 5/F

名稱	天花鋁板加工圖	制圖	LHR	2022.2.19	修改	A	B
材料	3mm厚鋁板 (3003H14)	復核	-	-	日期	2020.3.29	2022.5.26
顏色	EC-DG-D334232-ZD1(閃粉古銅)	批准			圖號	J853-ALC-AP242	

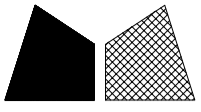


美特鋁質 有限公司
MIDI Aluminium Fabricator Ltd.

工程號

J853


地盤

錦上路

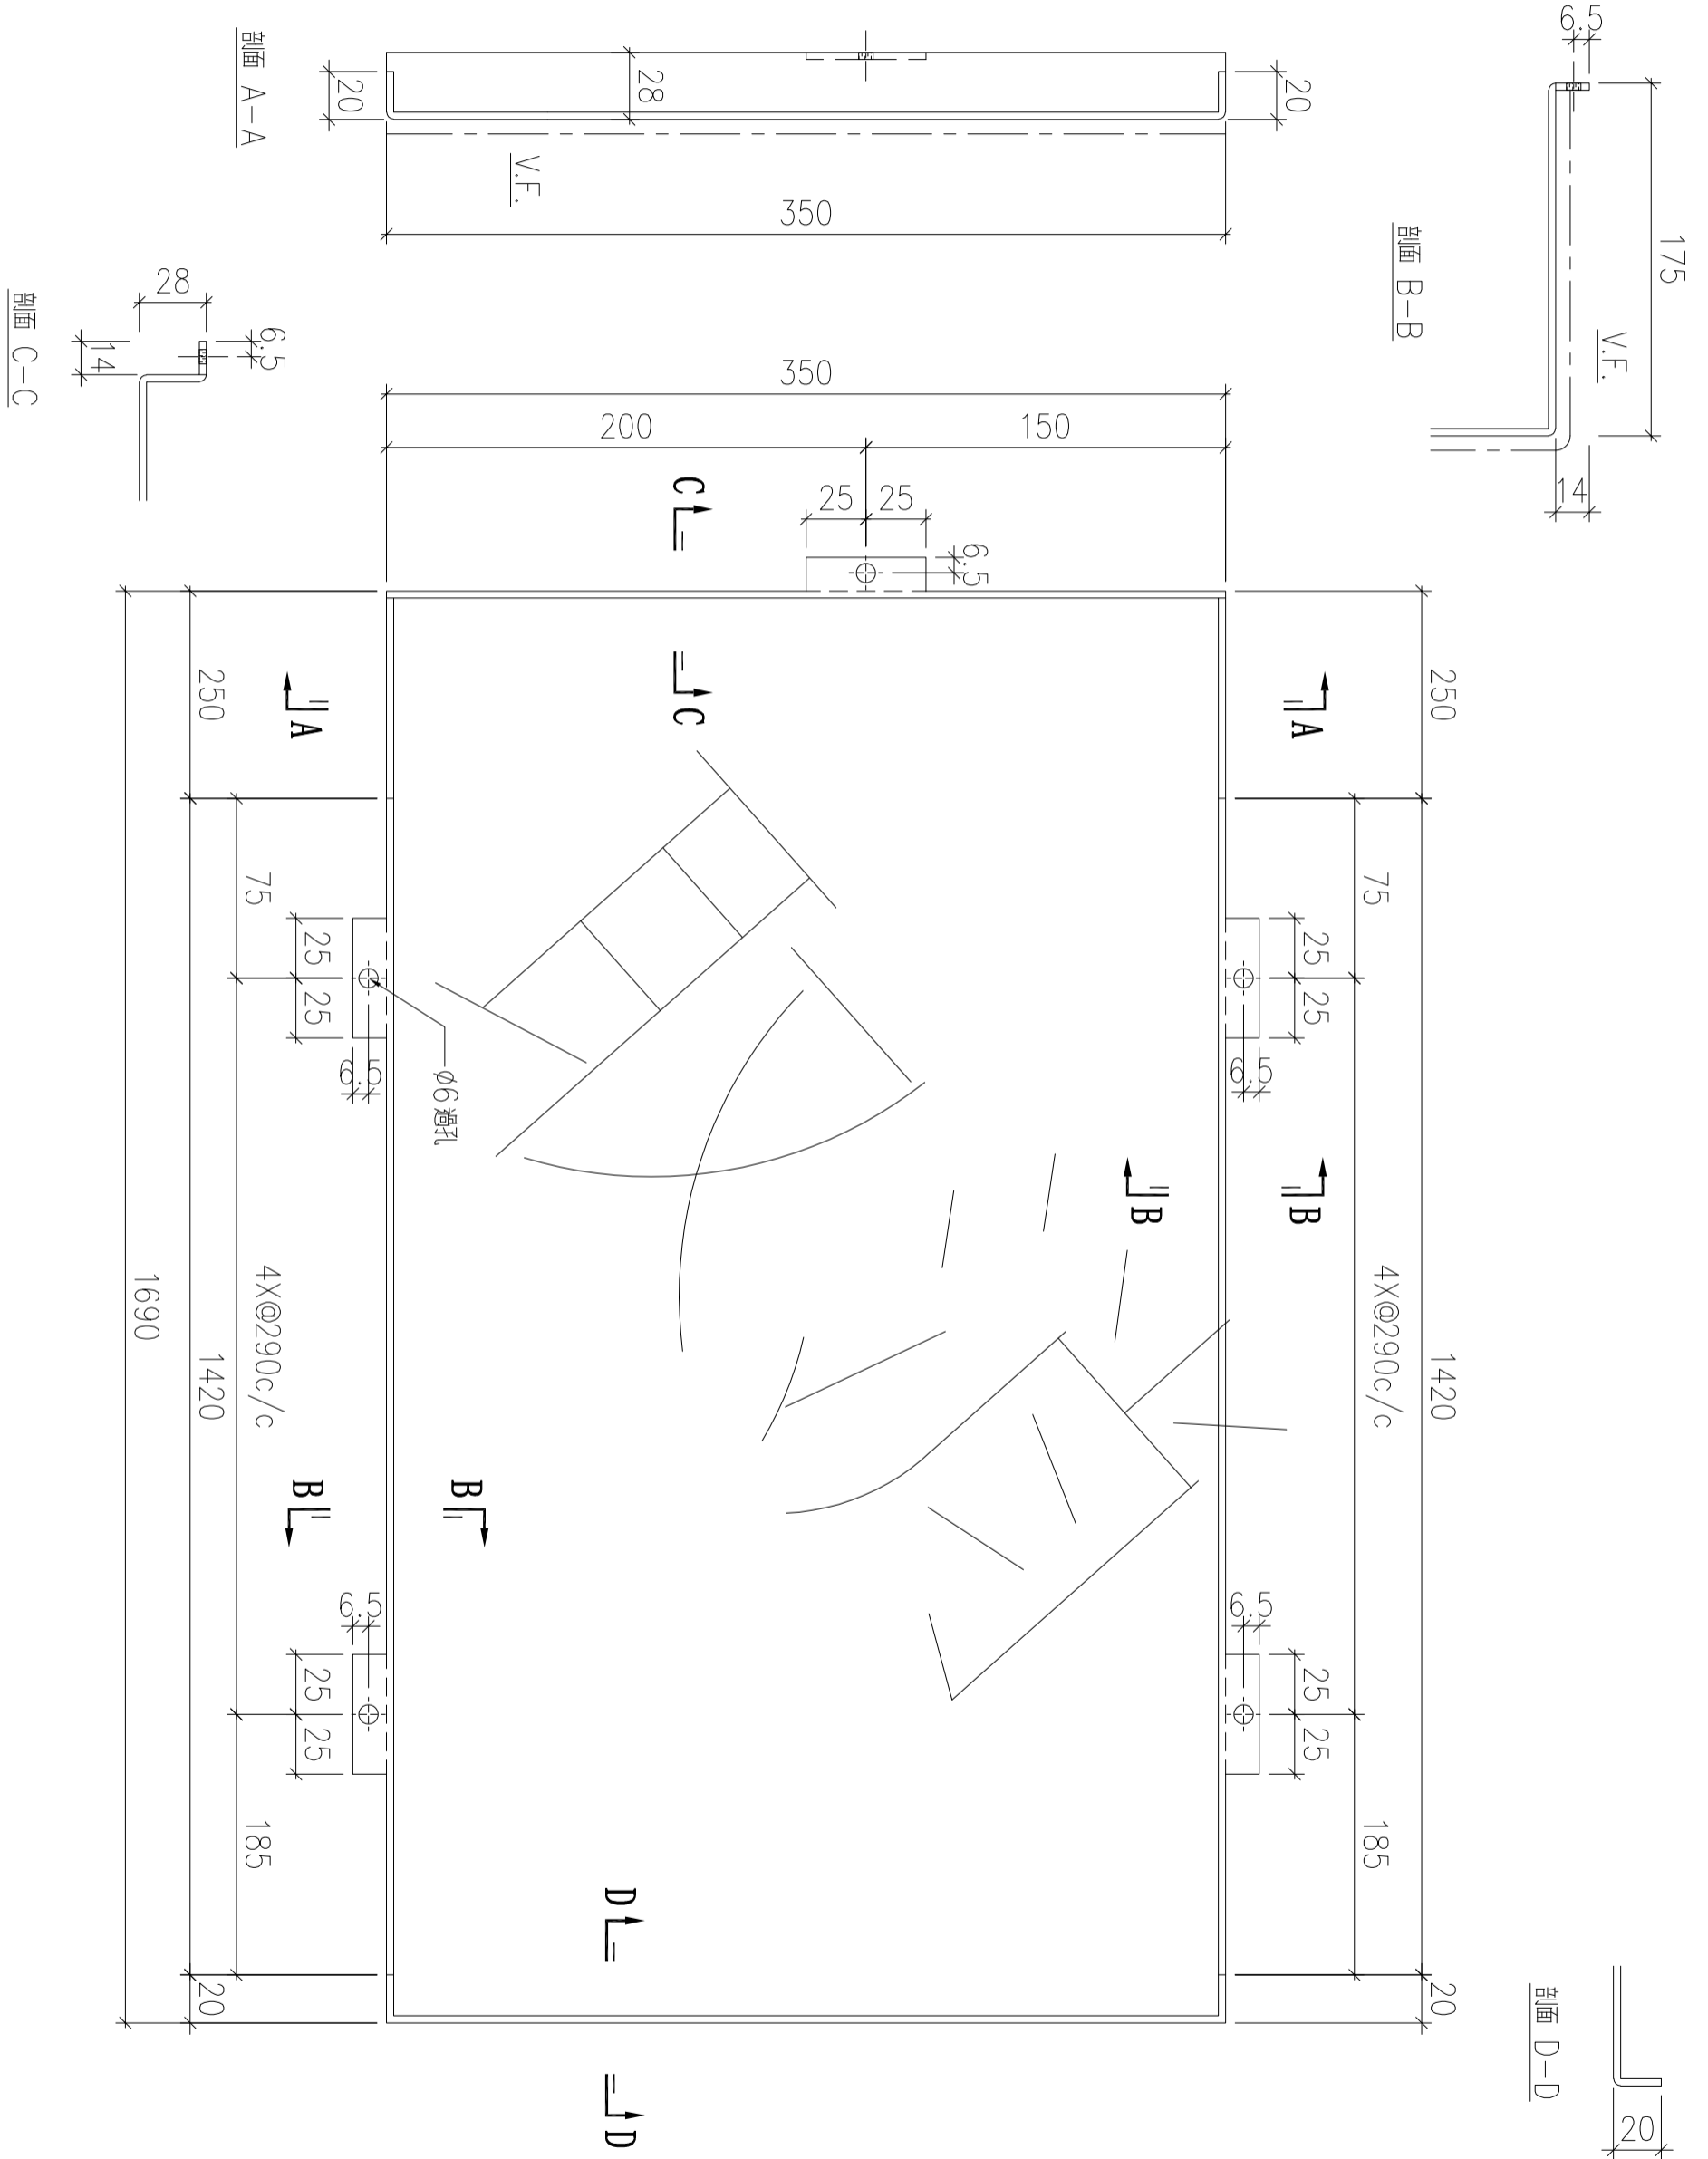

序號	物料編號	數量	安裝位置	樓層
01	T1-ALC-AP09	1	見派位圖	T1 FLAT A 23/F

名稱	天花鋁板加工圖	制圖	LHR	2022.2.19	修改		
材料	3mm厚鋁板 (3003H14)	復核	-	-	日期		
顏色	EC-DG-D334232-ZD1(閃粉古銅)	批準			圖號	J853-ALC-AP243	

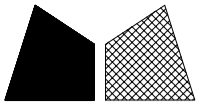

美特鋁質 有限公司
MIDI Aluminium Fabricator Ltd.





工程號

J853

地盤


錦上路

送地盤

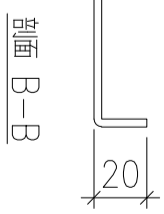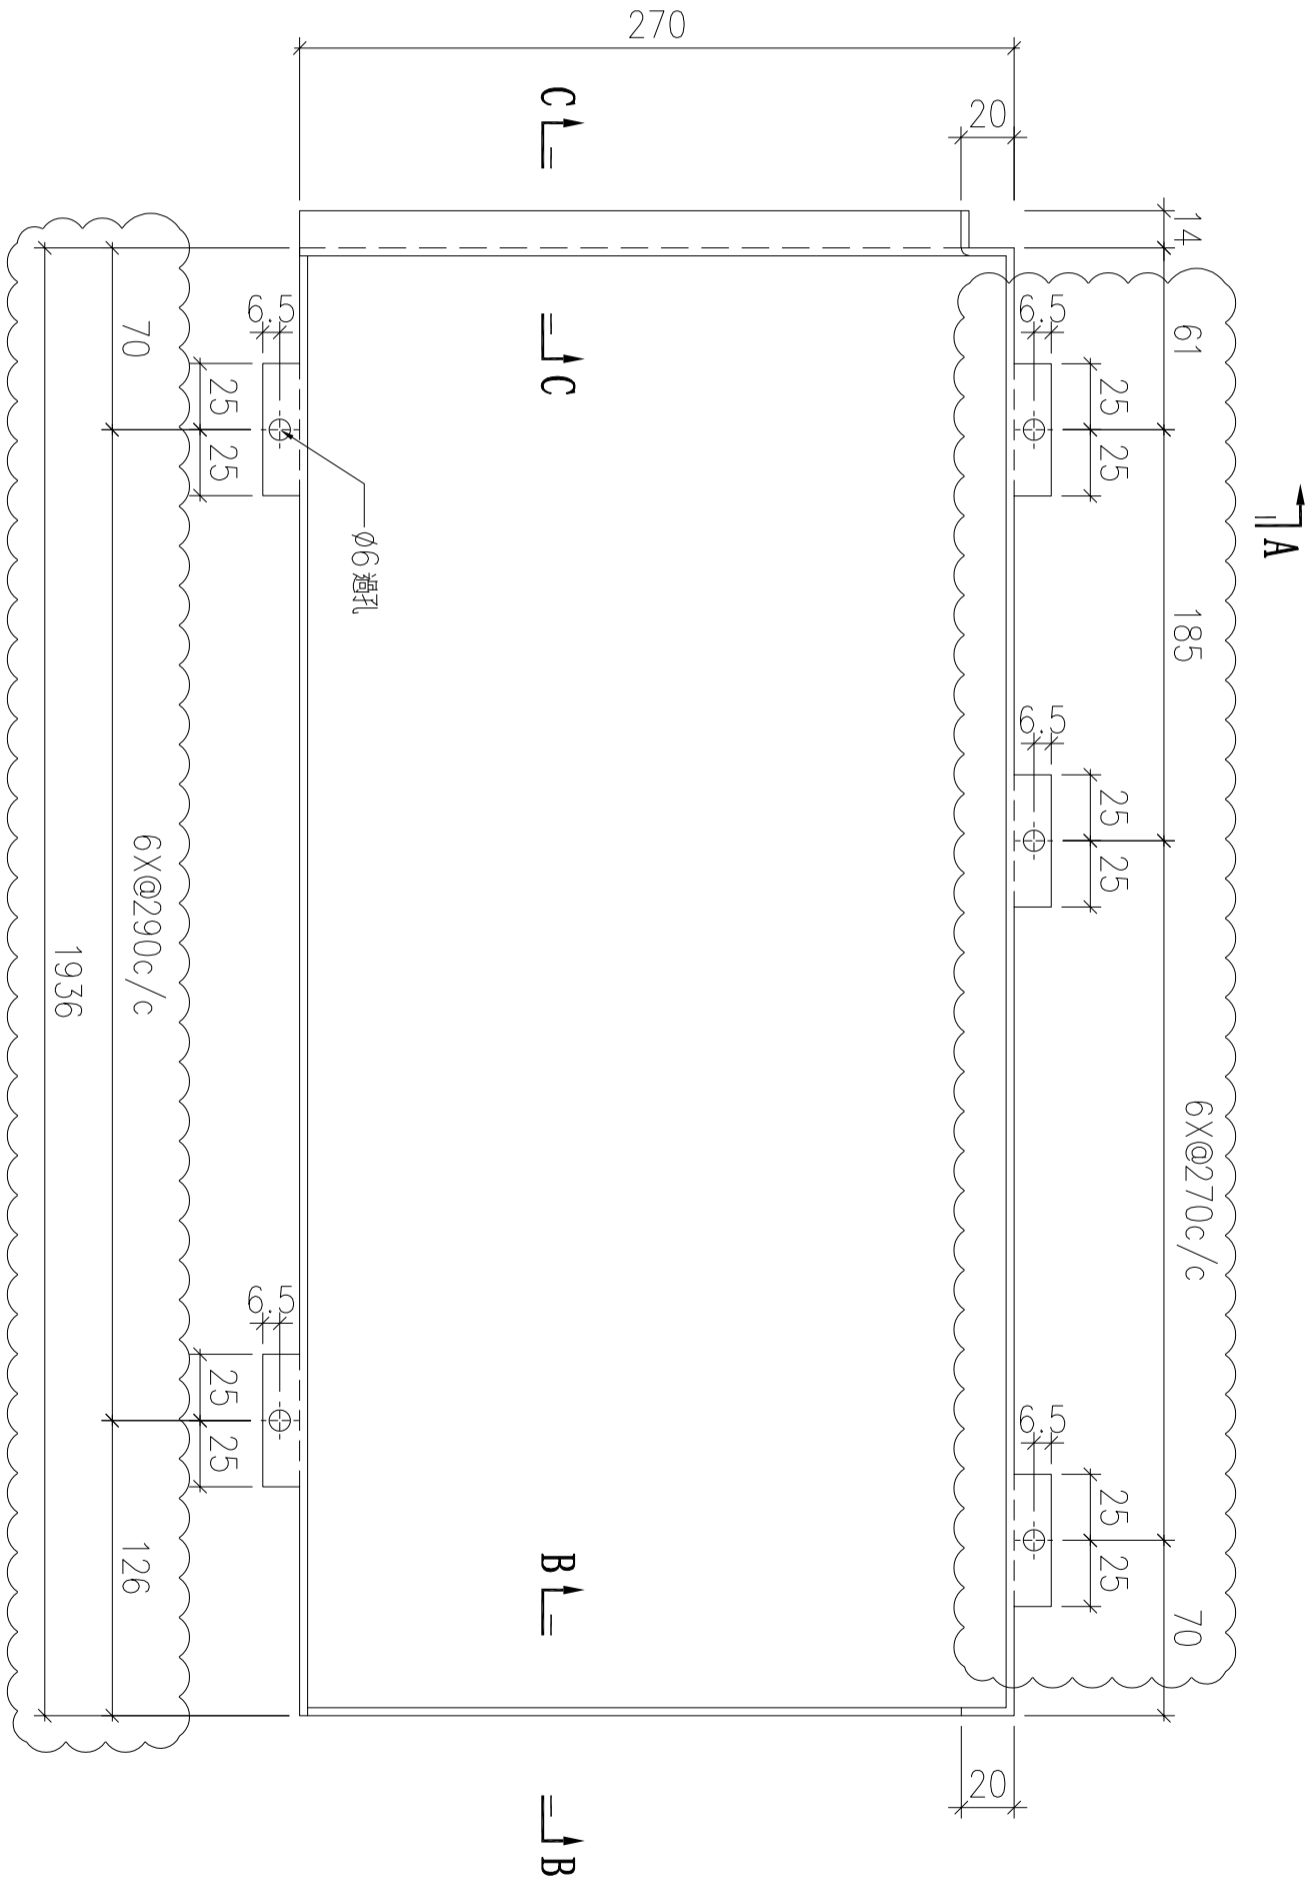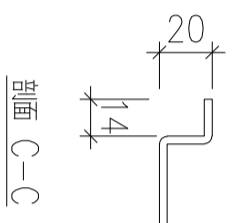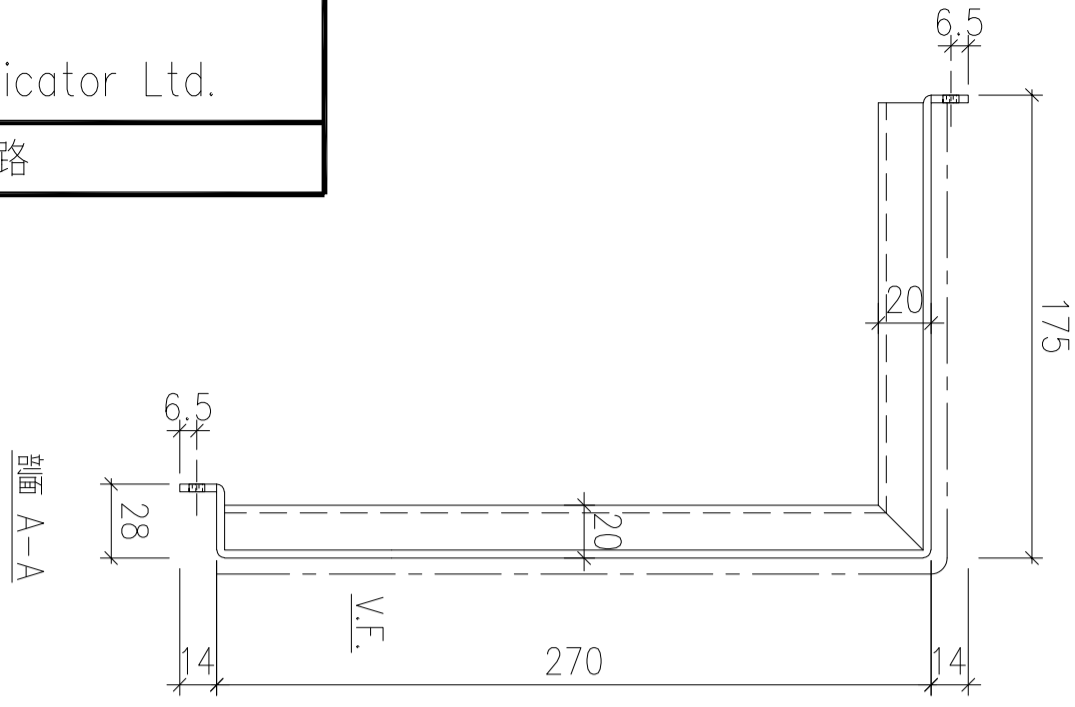


序號	物料編號	數量	安裝位置	樓層
01	T1-ALC-AP10	1	見派位圖	T1 FLAT A 23/F

名稱	天花鋁板加工圖	制圖	LHR	2022.2.19	修改	A	B
材料	3mm厚鋁板 (3003H14)	復核	-	-	日期	2022.3.30	2022.8.3
顏色	EC-DG-D334232-ZD1(閃粉古銅)	批準			圖號	J853-ALC-AP244	

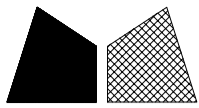


美特鋁質 有限公司
MIDI Aluminium Fabricator Ltd.

工程號	J853	地盤	錦上路
-----	------	----	-----

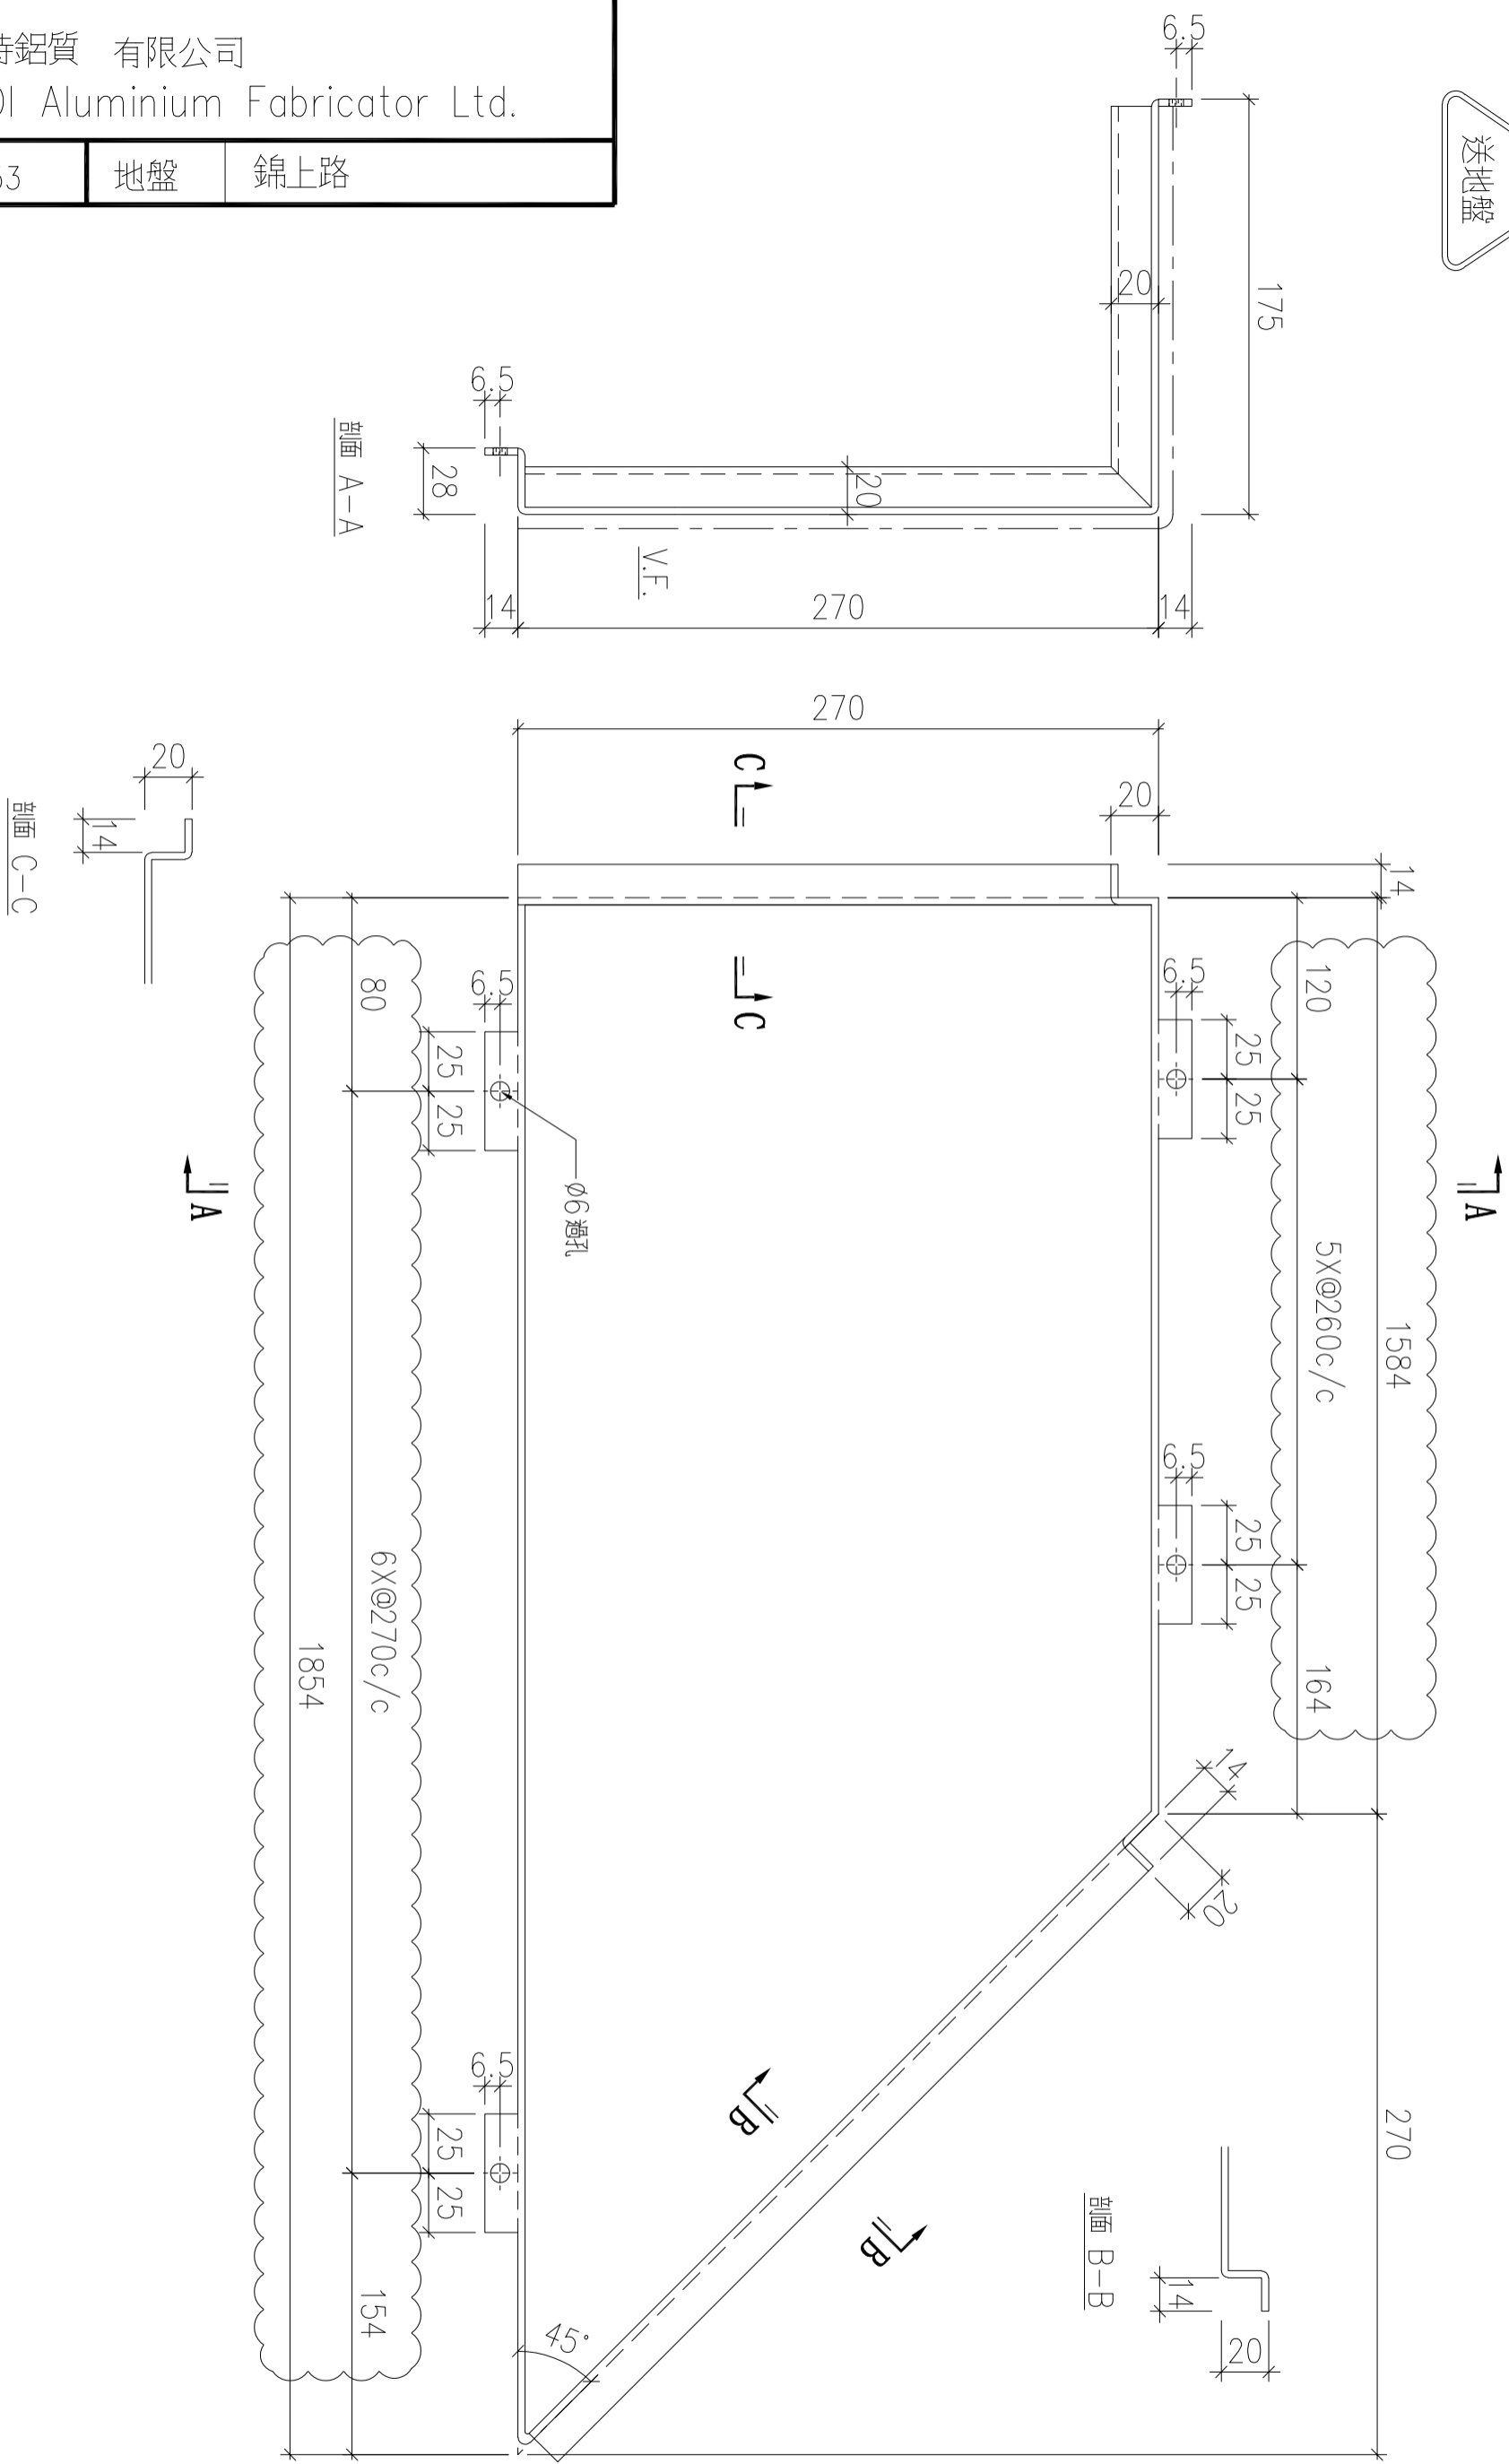

序號	物料編號	數量	安裝位置	樓層
01	T1-ALC-AP11	1	見派位圖	T1 FLAT A 23/F

名稱	天花鋁板加工圖	制圖	LHR	2022.2.19	修改	A	B
材料	3mm厚鋁板 (3003H14)	復核	-	-	日期	2022.3.30	2022.8.3
顏色	EC-DG-D334232-ZD1(閃粉古銅)	批準			圖號	J853-ALC-AP245	

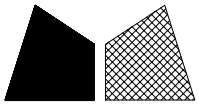

美特鋁質 有限公司
MIDI Aluminium Fabricator Ltd.



工程號

J853

地盤


錦上路

送地盤

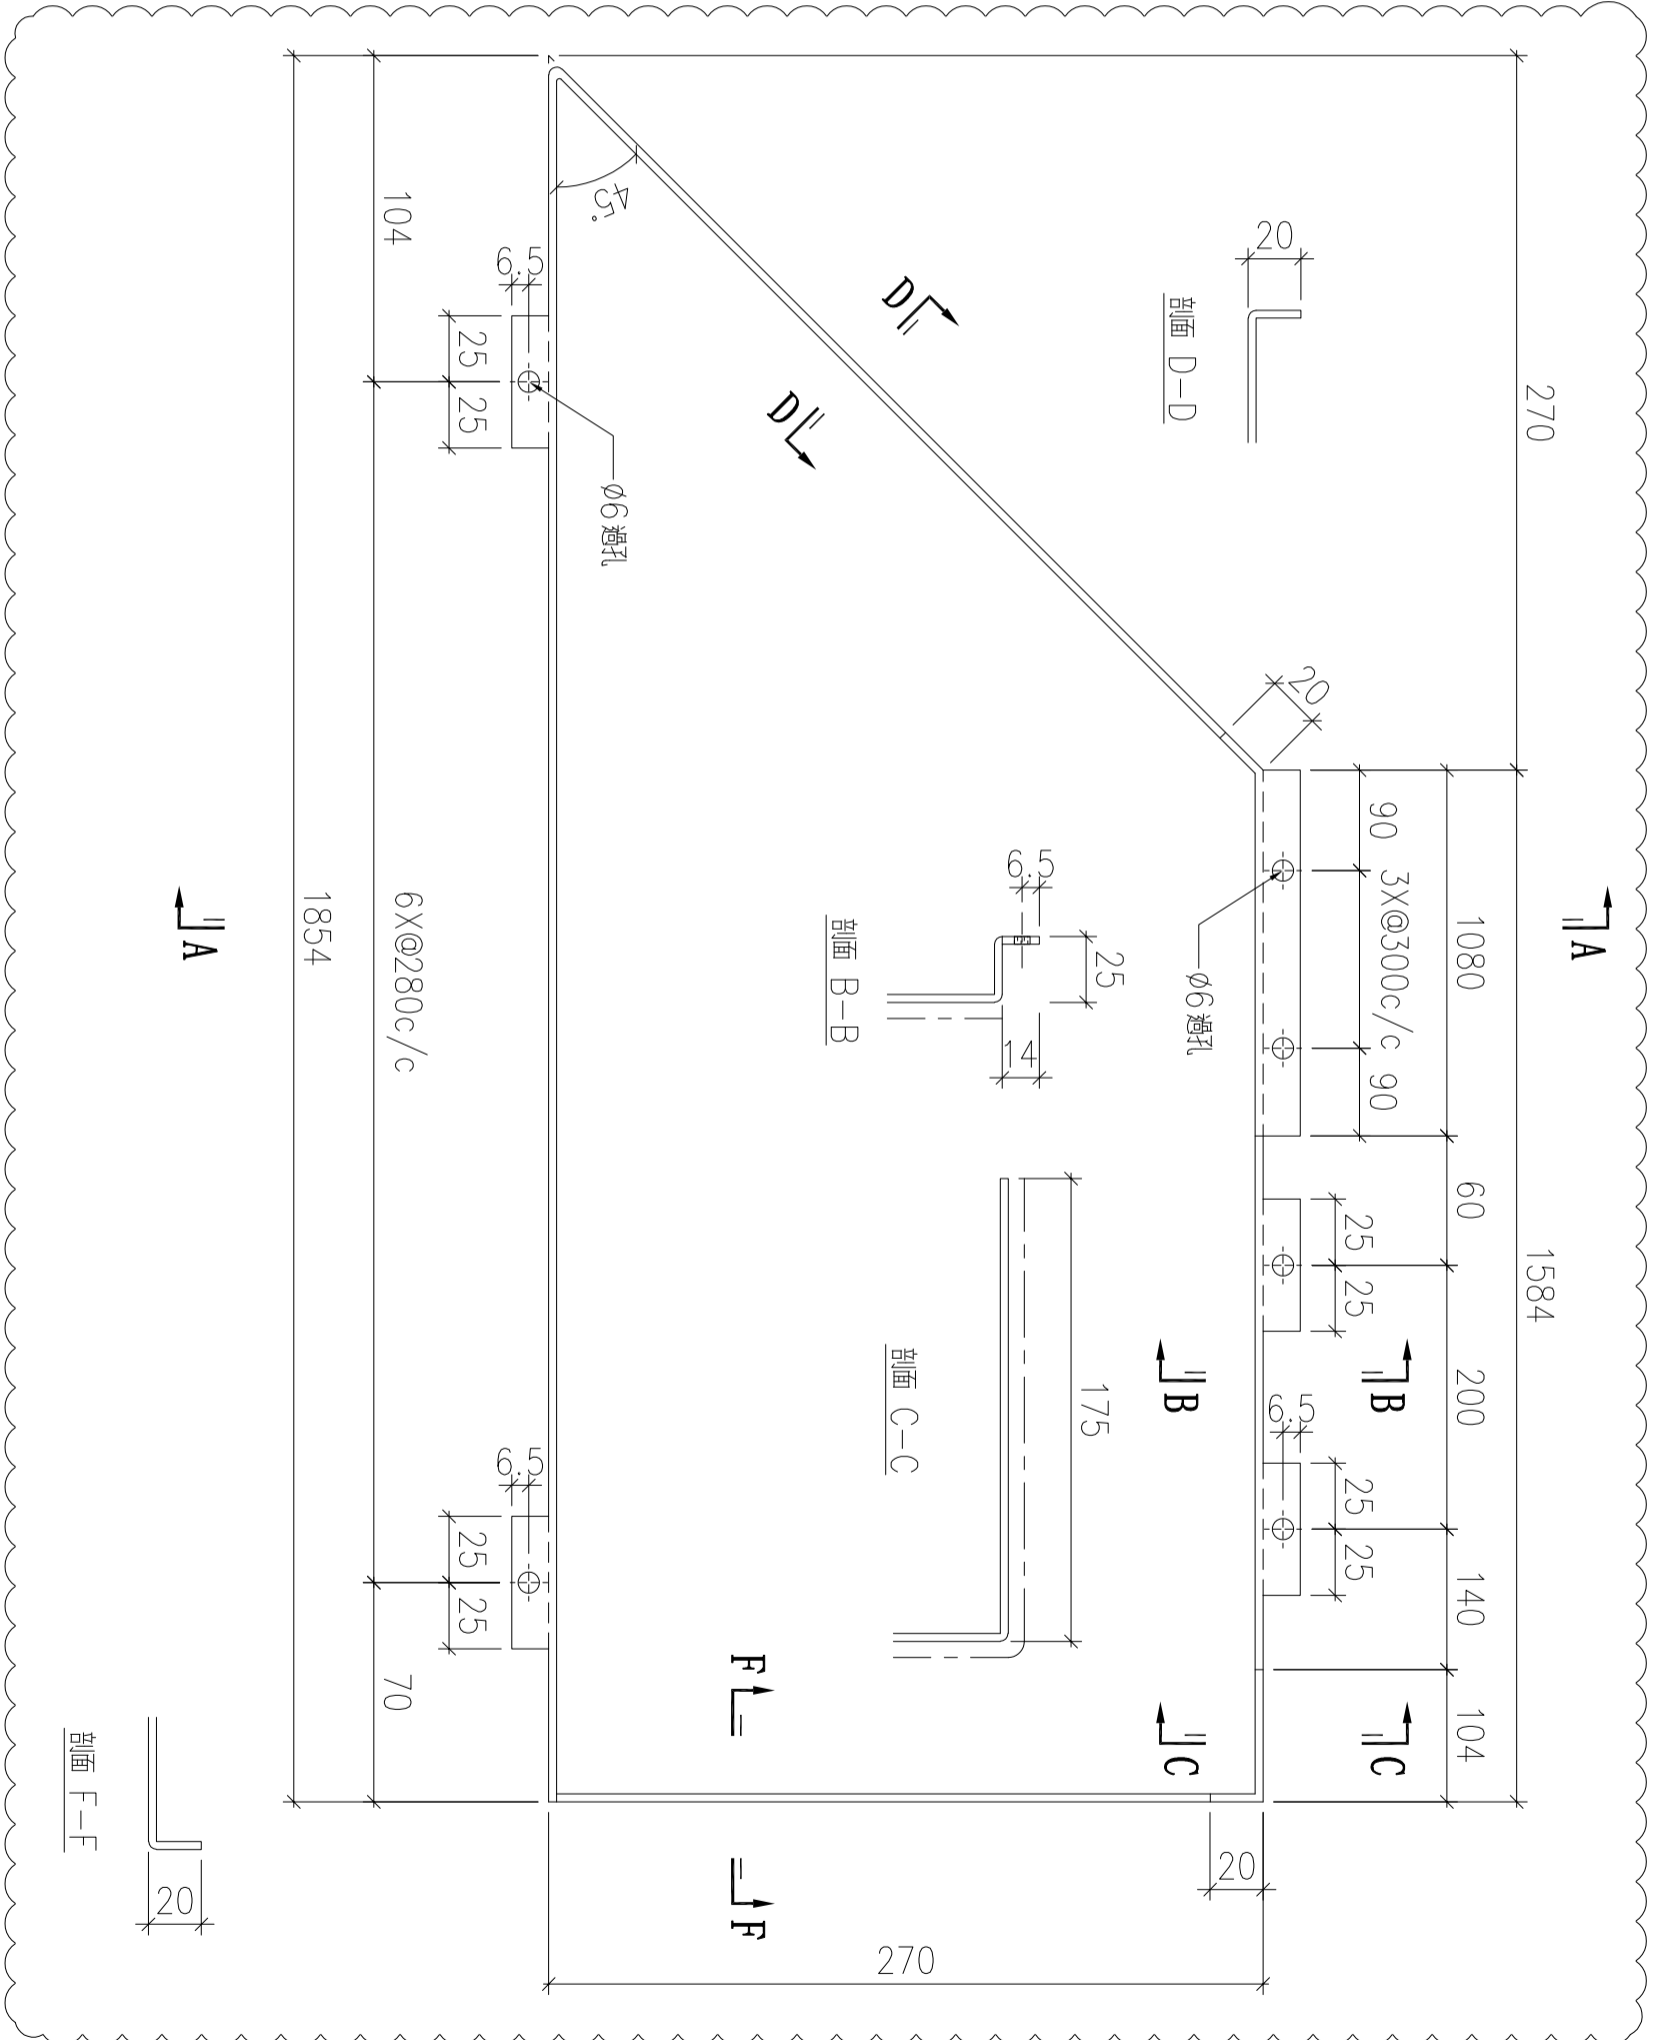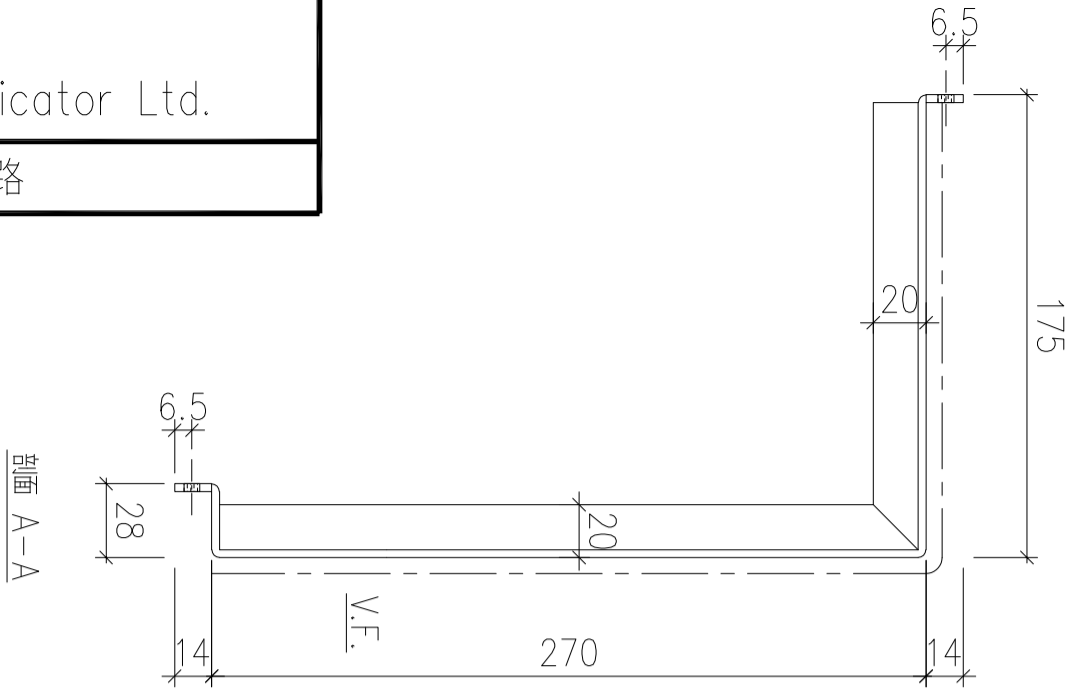

序號	物料編號	數量	安裝位置	樓層
01	T1-ALC-AP13	15	見派位圖	T1 FLAT A 6~22/F

名稱	天花鋁板加工圖	制圖	LHR	2022.2.19	修改	A	B
材料	3mm厚鋁板 (3003H14)	復核	-	-	日期	2022.5.26	2022.8.3
顏色	EC-DG-D334232-ZD1(閃粉古銅)	批準			圖號	J853-ALC-AP247	

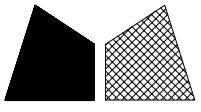

美特鋁質 有限公司
MIDI Aluminium Fabricator Ltd.



工程號

J853

地盤


錦上路

送地盤

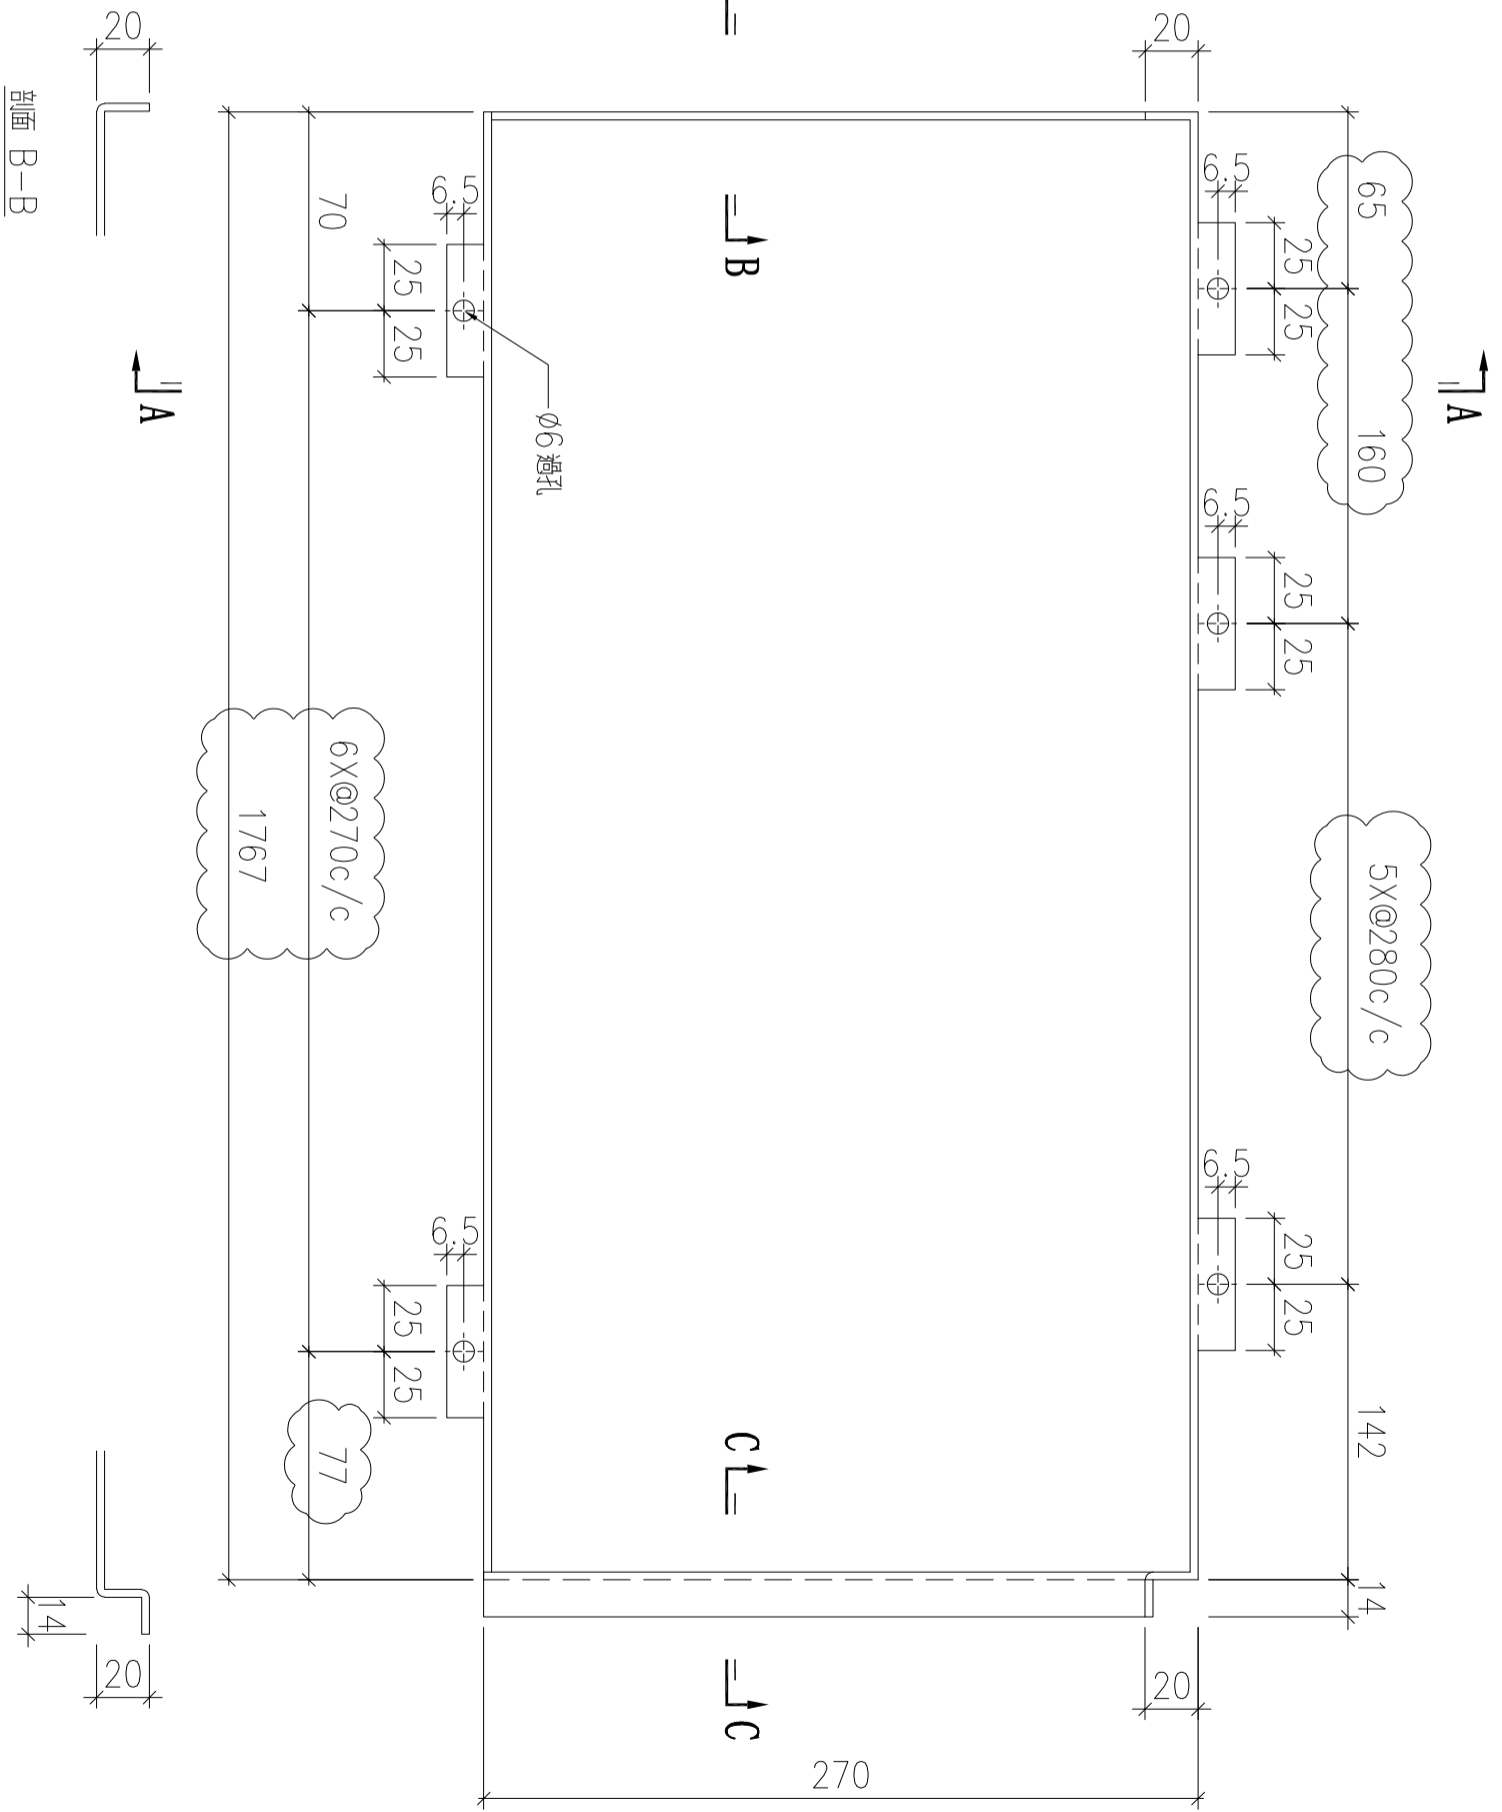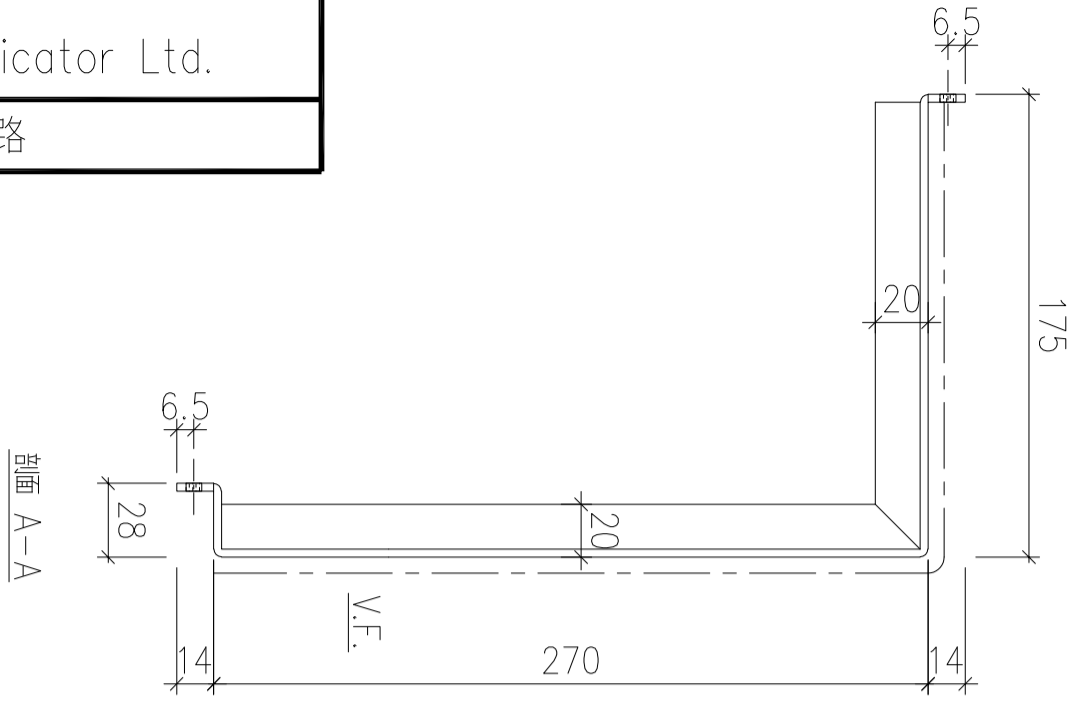

序號	物料編號	數量	安裝位置	樓層
01	T1-ALC-AP26	16	見派位圖	T1 FLAT B 6~23/F

名稱	天花鋁板加工圖	制圖	LHR	2022.2.19	修改	A	B
材料	3mm厚鋁板 (3003H14)	復核	-	-	日期	2022.3.30	2022.8.3
顏色	EC-DG-D334232-ZD1(閃粉古銅)	批準			圖號	J853-ALC-AP251	

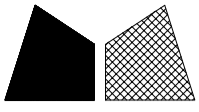

美特鋁質 有限公司
MIDI Aluminium Fabricator Ltd.



工程號

J853

地盤

錦上路

送地盤

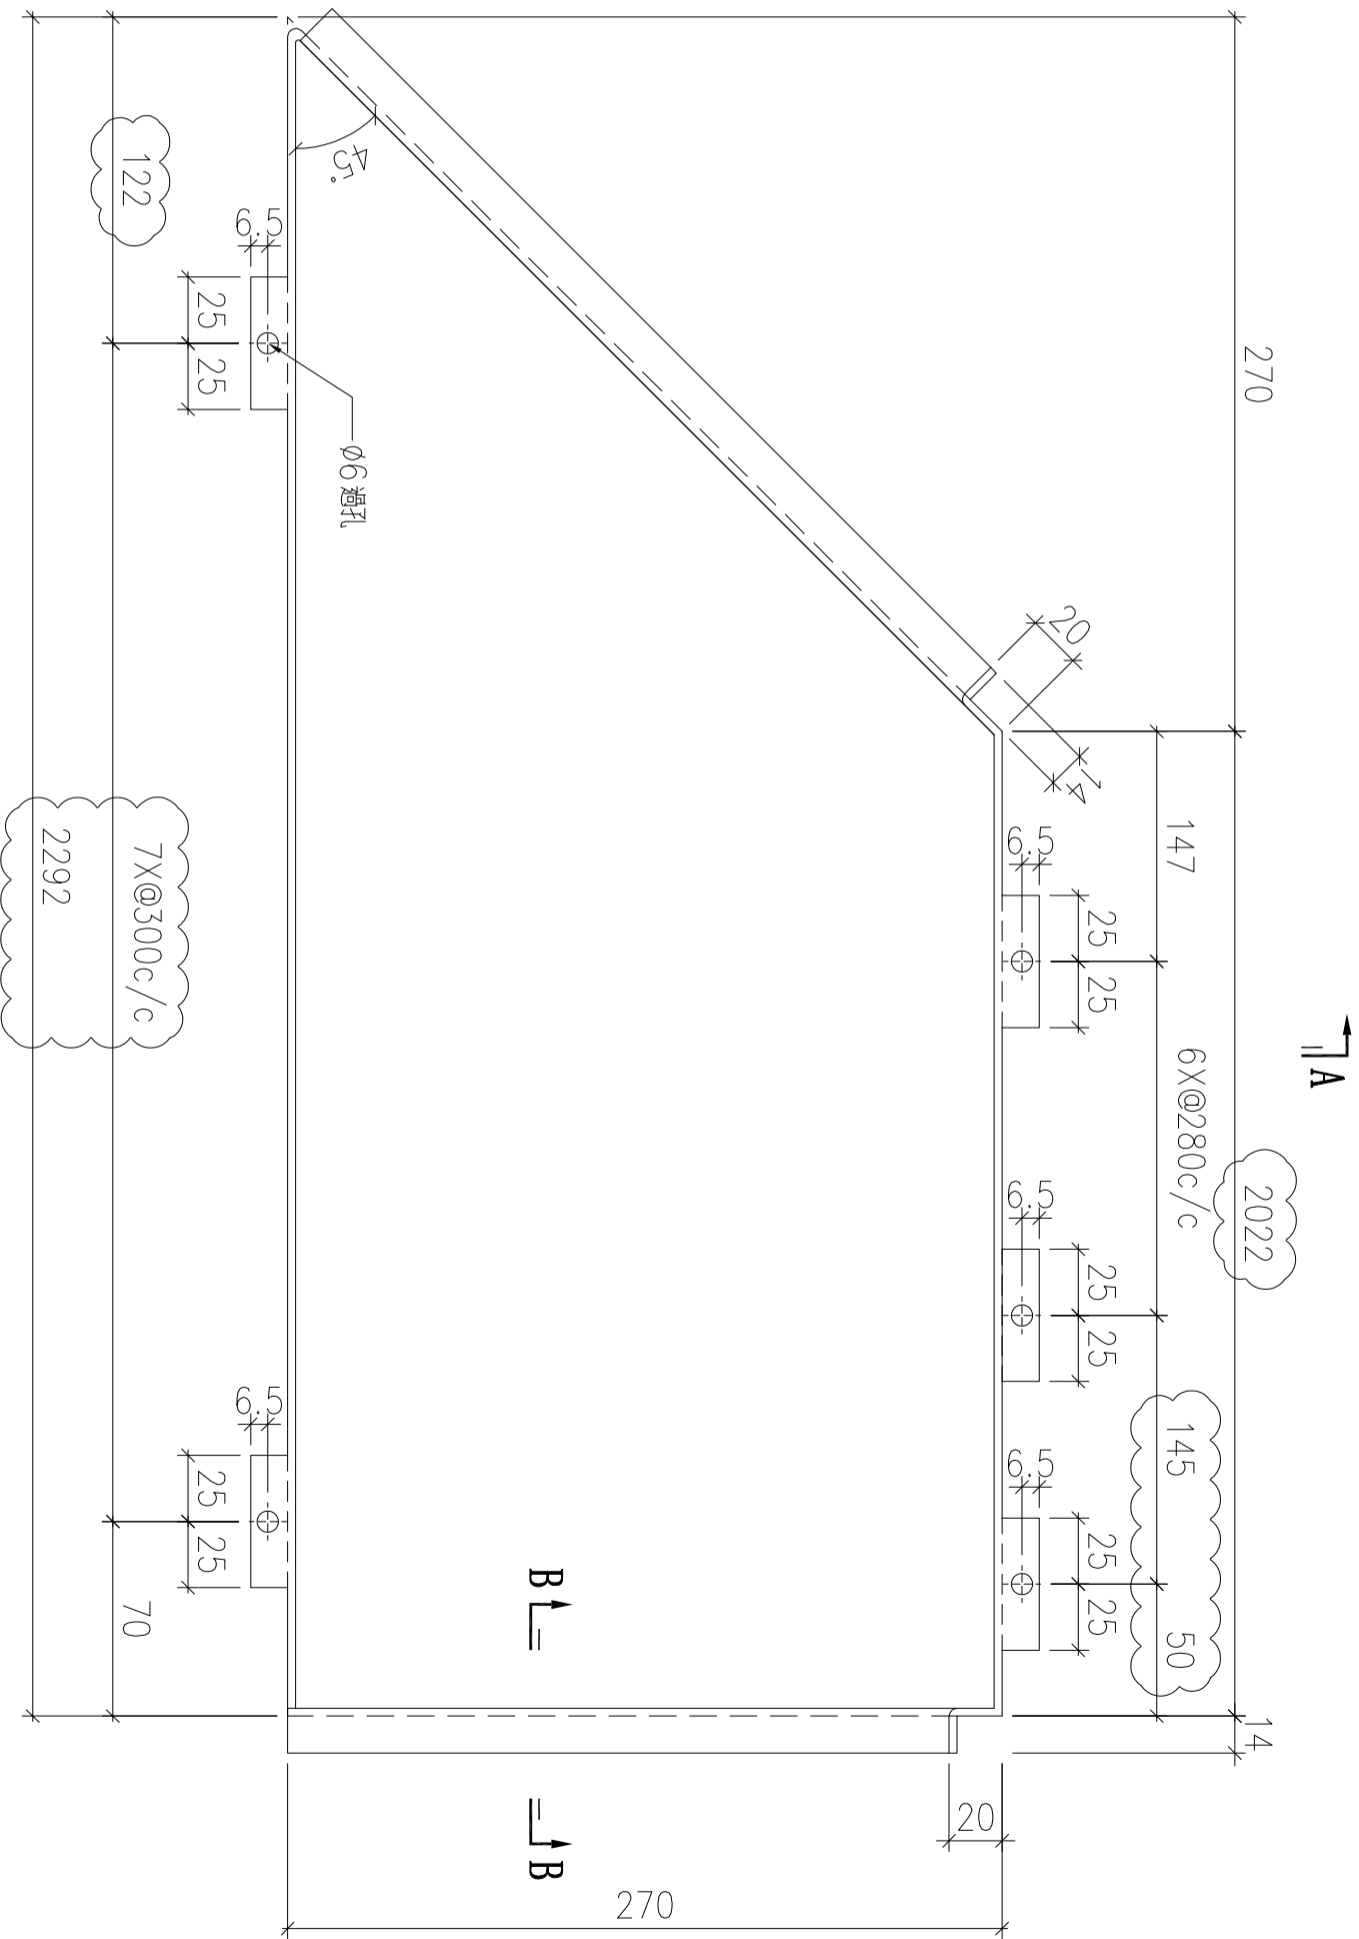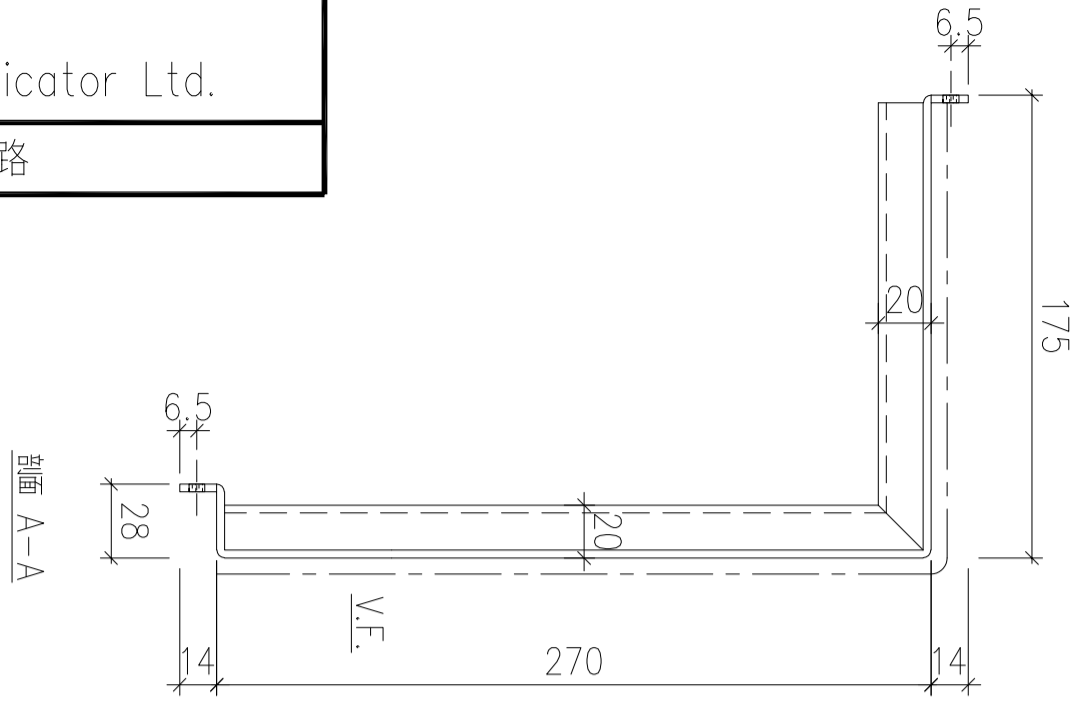


|| A

|| A

B


|| B

剖面 B-B

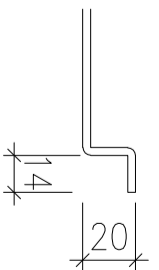

序號	物料編號	數量	安裝位置	樓層
01	T1-ALC-AP27	16	見派位圖	T1 FLAT B 6~23/F

名稱	天花鋁板加工圖	制圖	LHR	2022.2.19	修改	A	B
材料	3mm厚鋁板 (3003H14)	復核	-	-	日期	2022.3.30	2022.8.3
顏色	EC-DG-D334232-ZD1(閃粉古銅)	批準			圖號	J853-ALC-AP252	

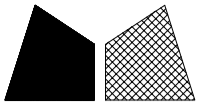

美特鋁質 有限公司
MIDI Aluminium Fabricator Ltd.



工程號

J853

地盤


錦上路

送地盤

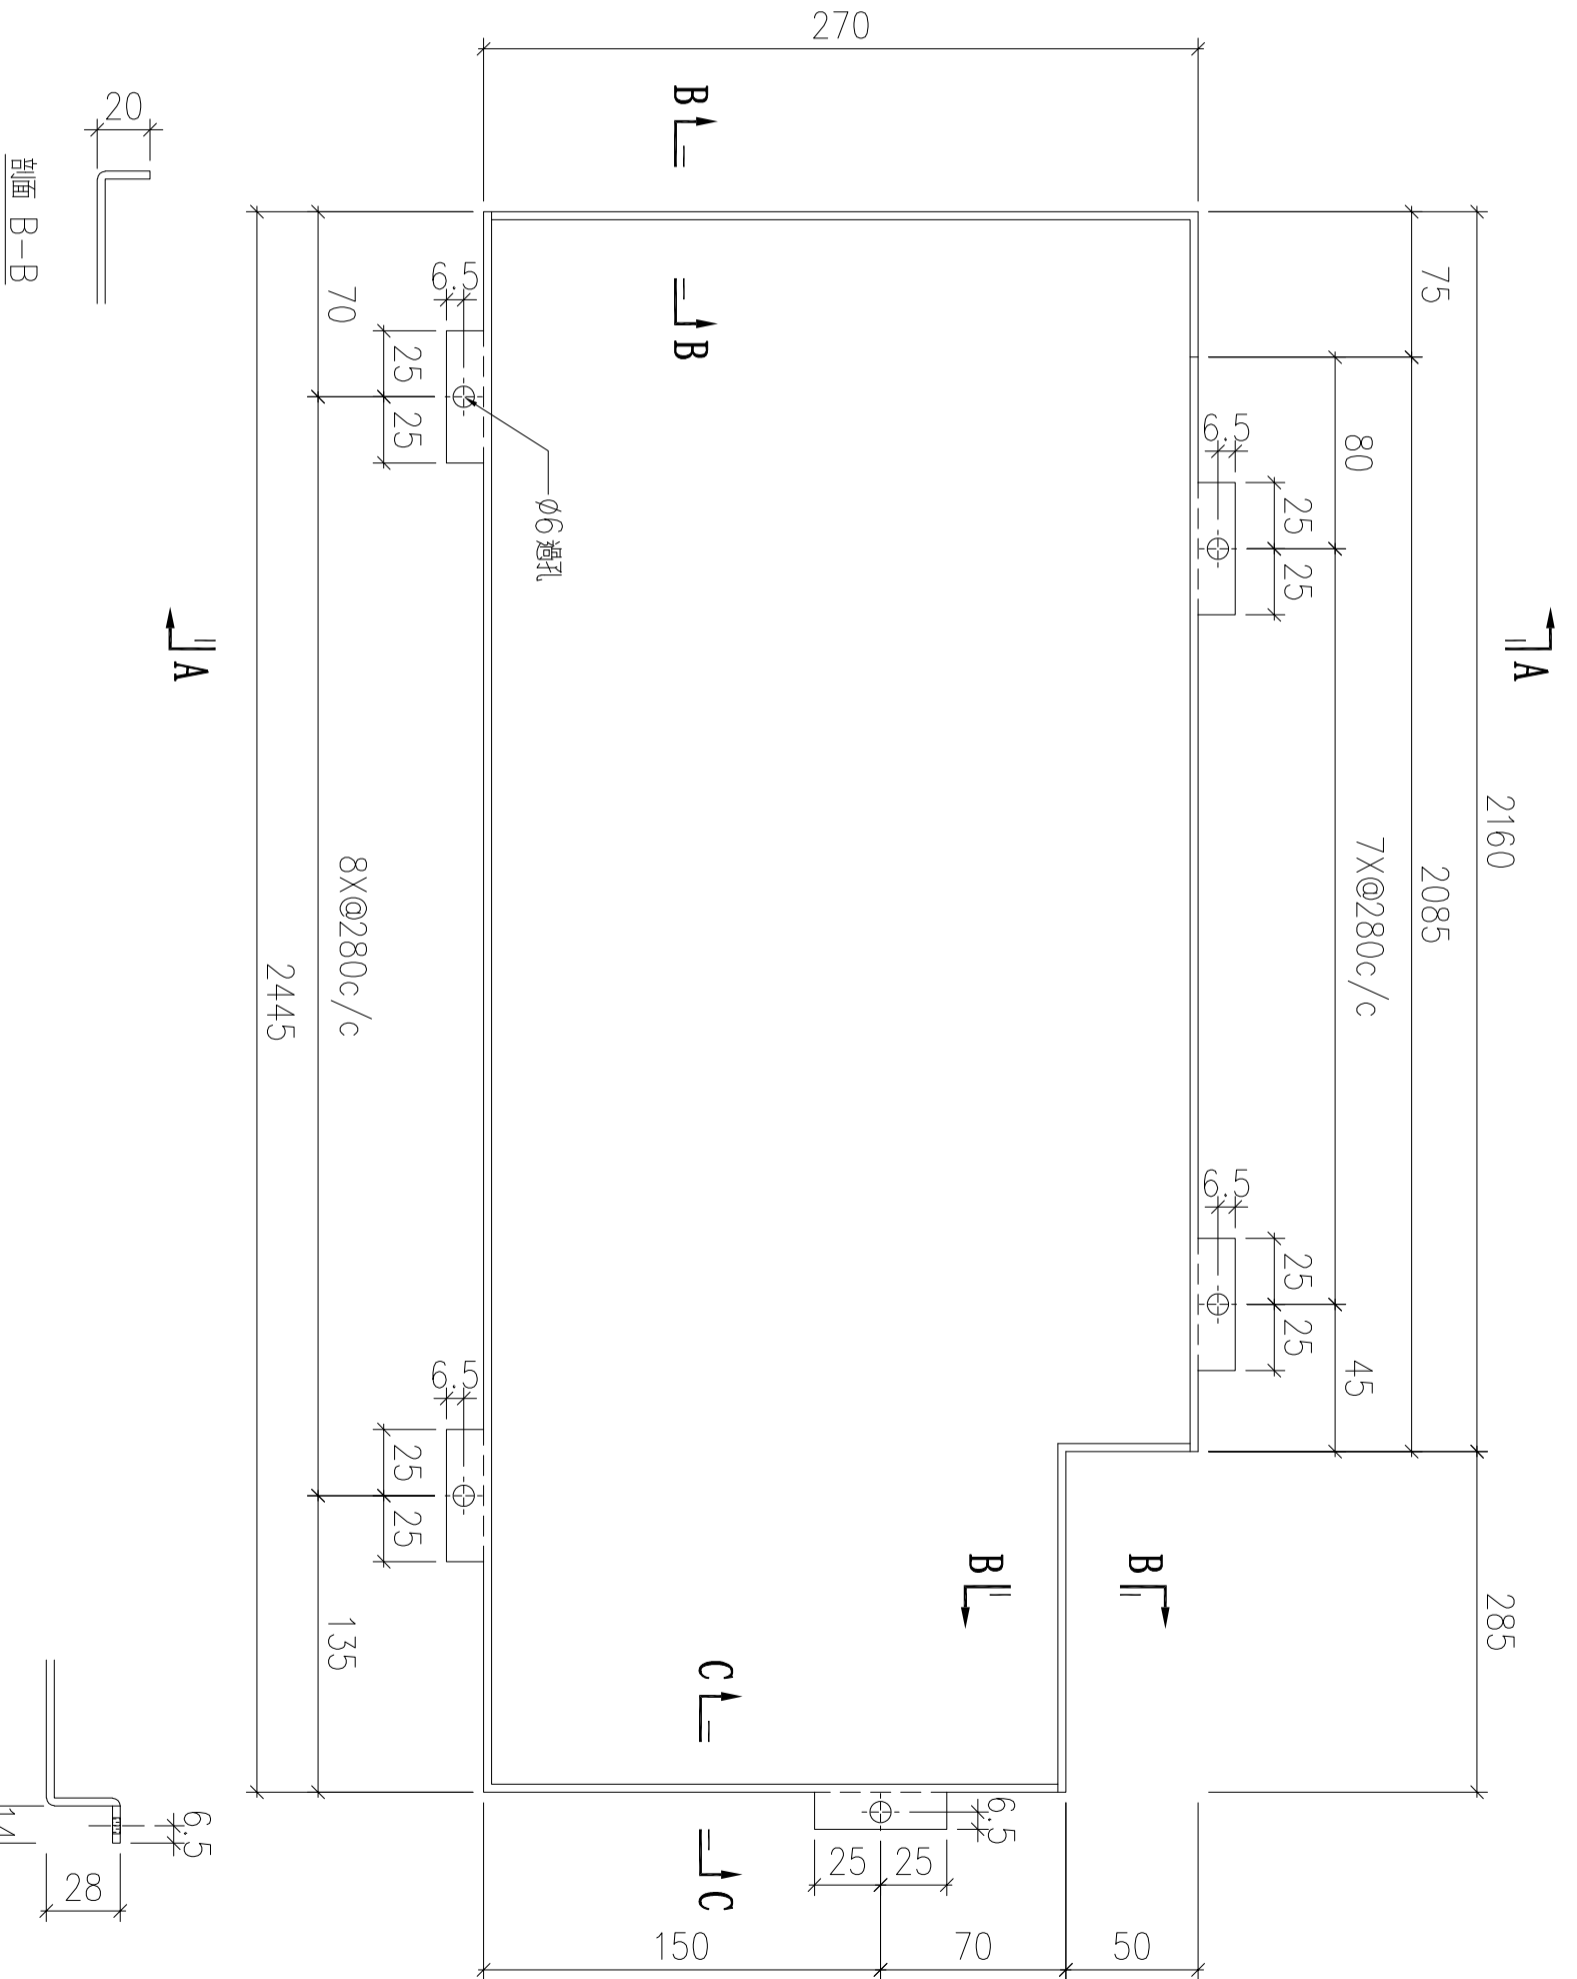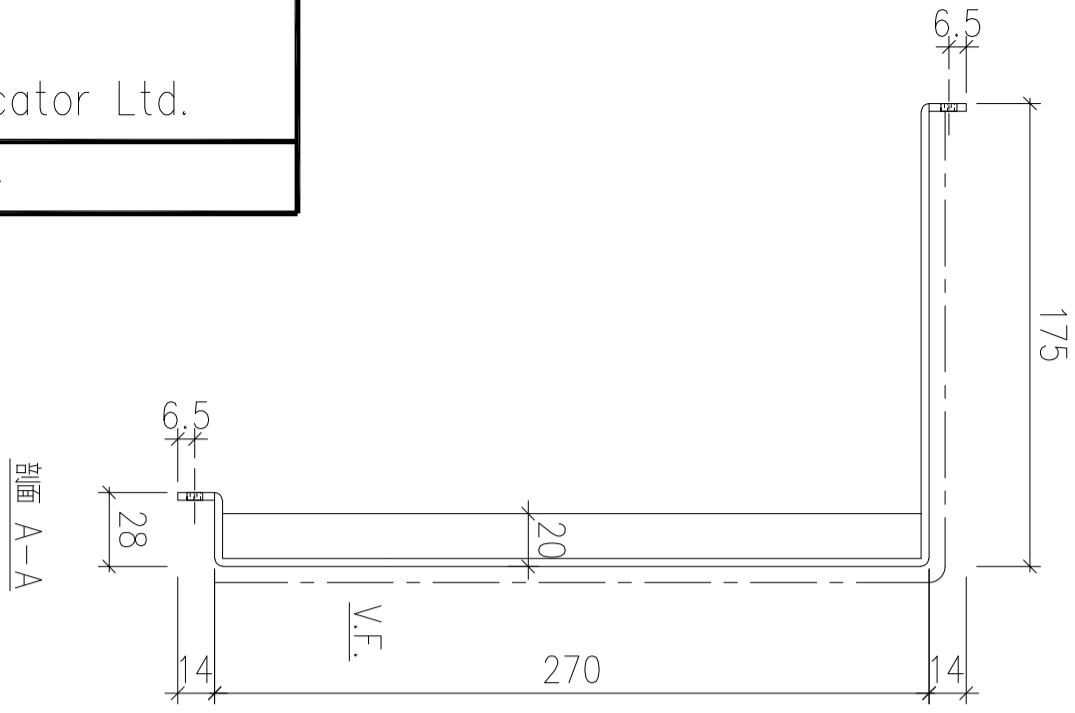

序號	物料編號	數量	安裝位置	樓層
01	T1-ALC-AP37	16	見派位圖	T1 FLAT B 6~23/F

名稱	天花鋁板加工圖	制圖	LHR	2022.2.19	修改	A	B
材料	3mm厚鋁板 (3003H14)	復核	-	-	日期	2022.3.30	2022.8.3
顏色	EC-DG-D334232-ZD1(閃粉古銅)	批準			圖號	J853-ALC-AP255	

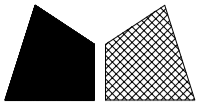

美特鋁質 有限公司
MIDI Aluminium Fabricator Ltd.



工程號

J853

地盤


錦上路

送地盤

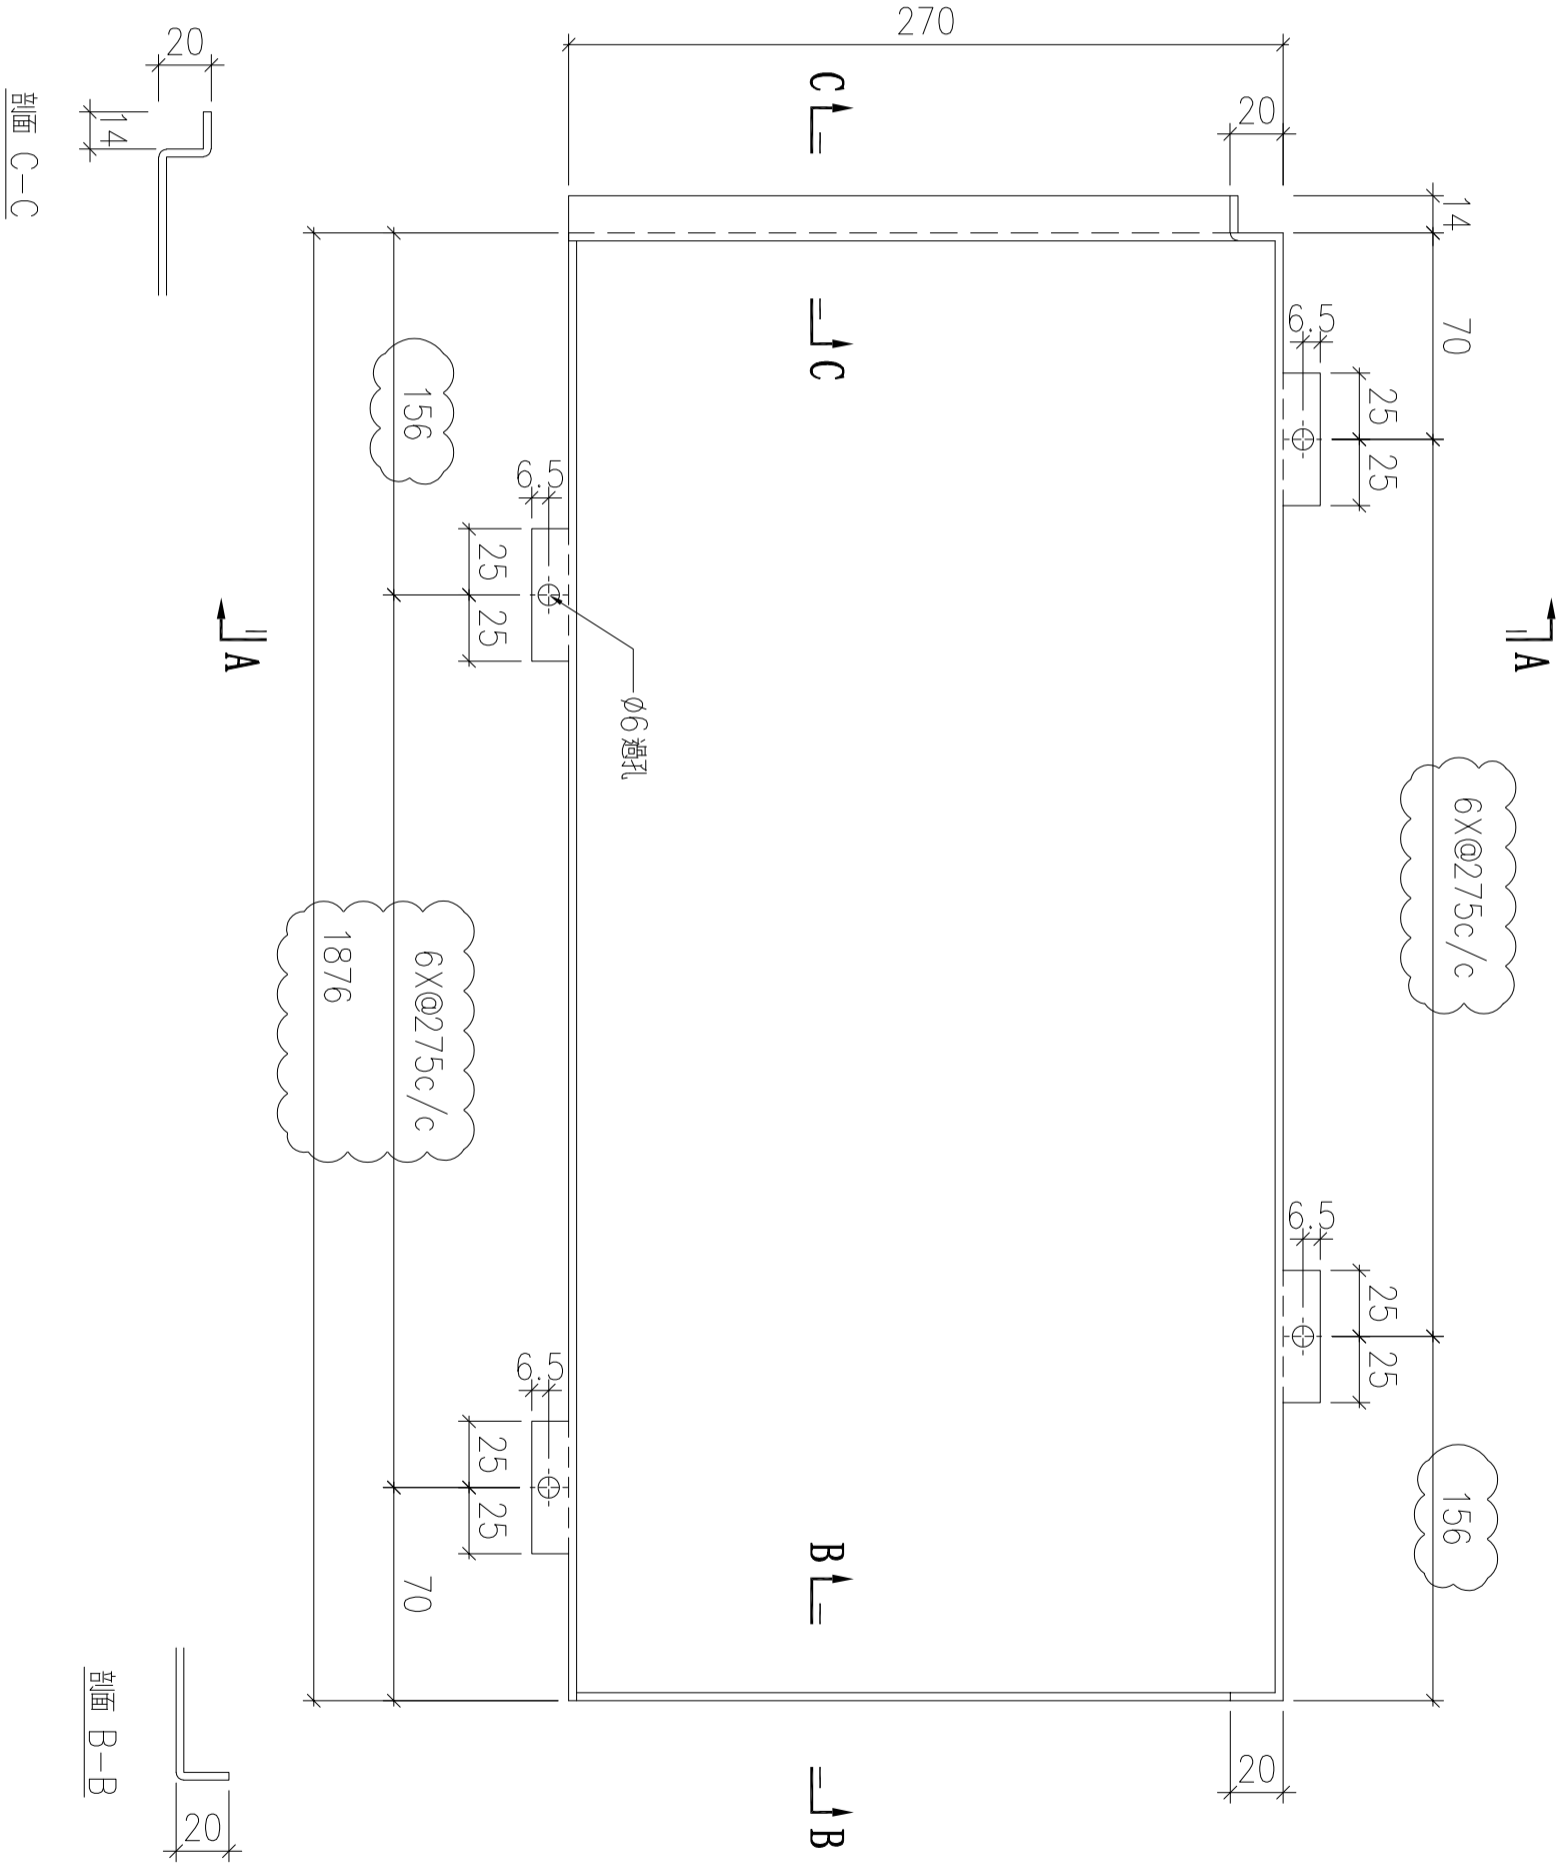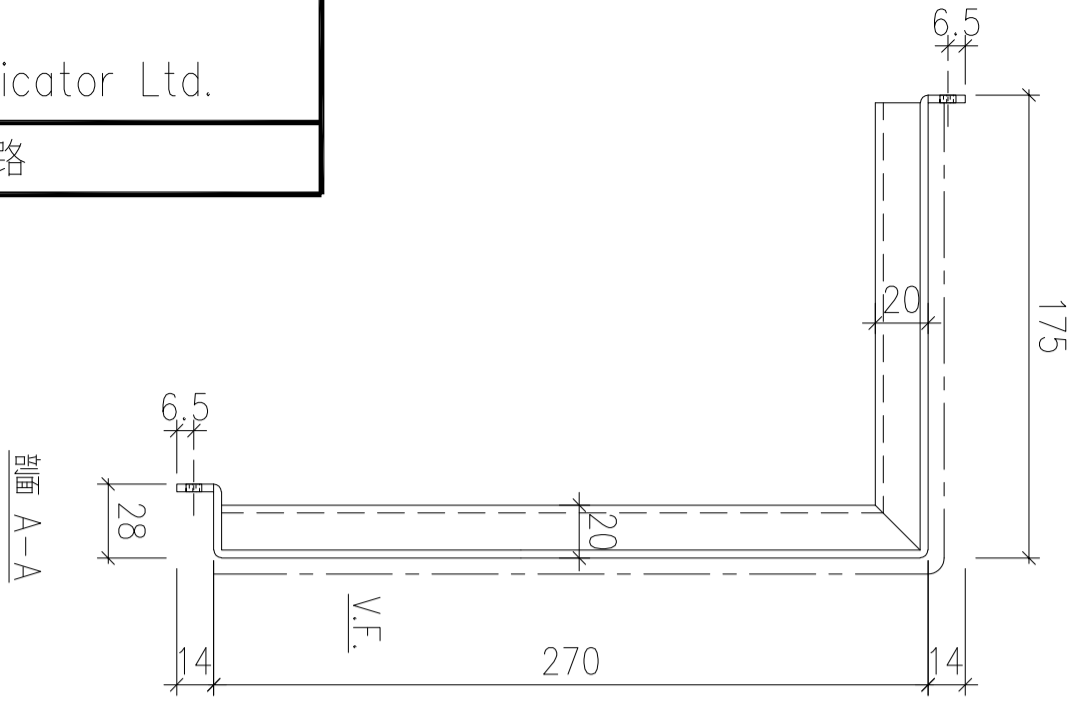

序號	物料編號	數量	安裝位置	樓層
01	T2-ALC-AP76	2	見派位圖	T2 FLAT A 25~26/F

名稱	天花鋁板加工圖	制圖	LHR	2022.3.25	修改	A	
材料	3mm厚鋁板 (3003H14)	復核	-	-	日期	2022.8.3	
顏色	EC-DG-D334232-ZD1(閃粉古銅)	批準			圖號	J853-ALC-AP344	

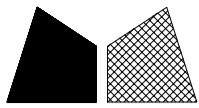

美特鋁質 有限公司
MIDI Aluminium Fabricator Ltd.


工程號

J853

地盤


錦上路

送地盤

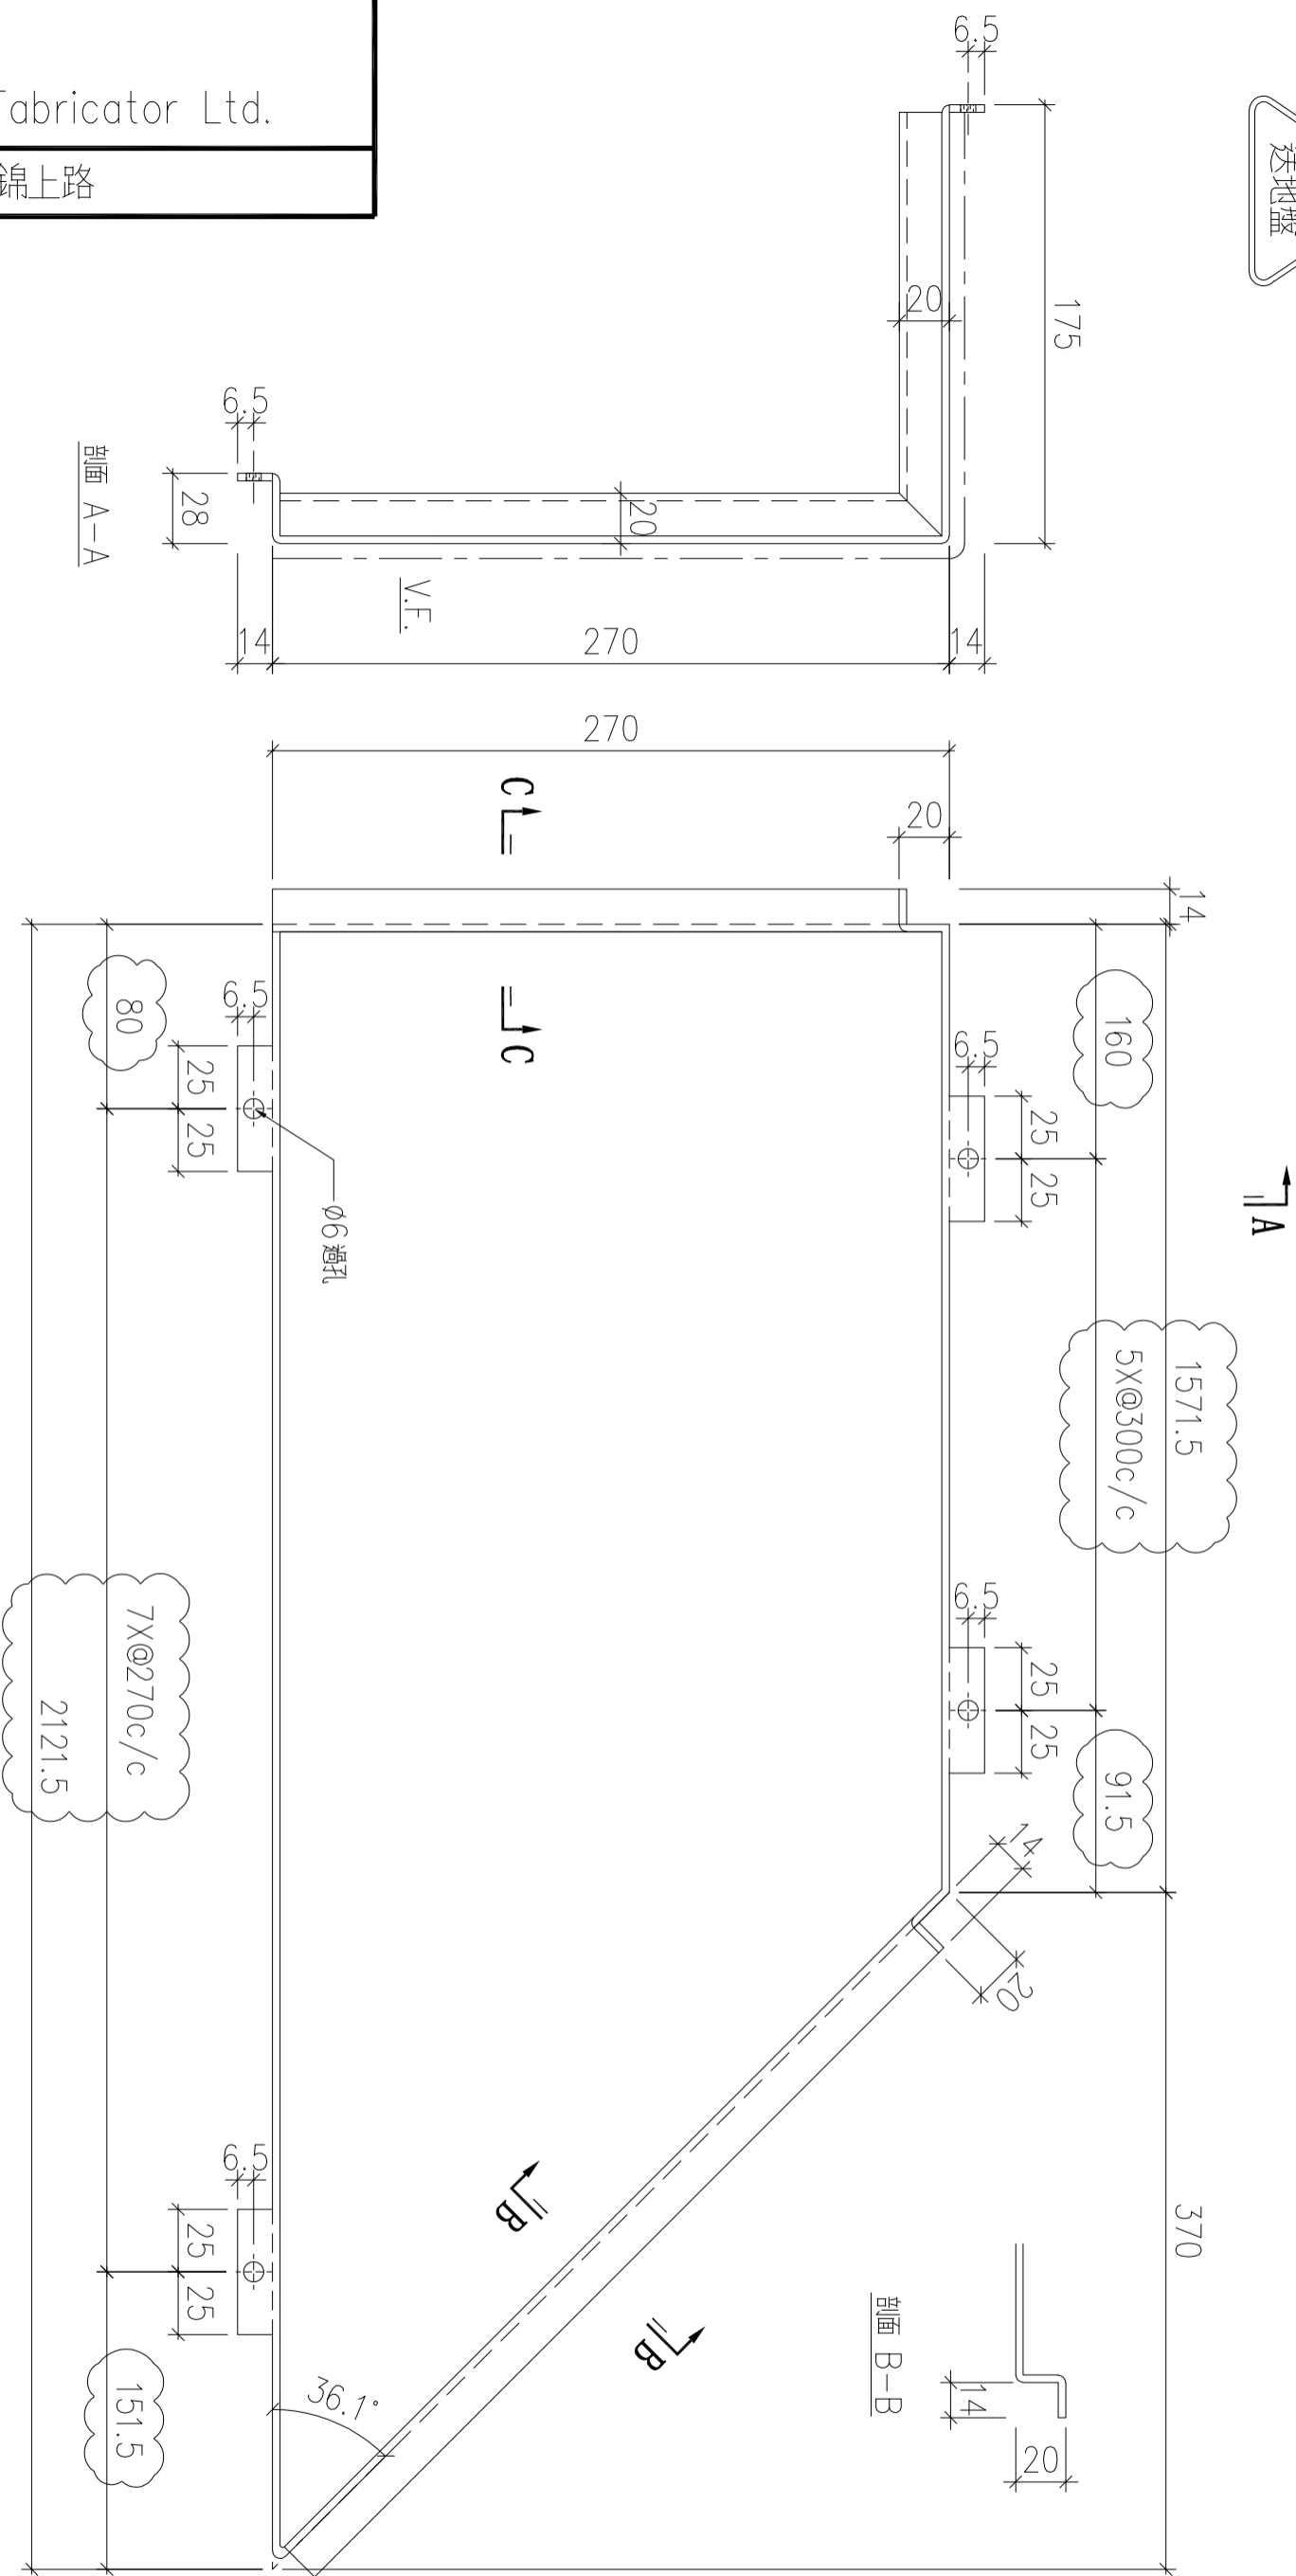

序號	物料編號	數量	安裝位置	樓層
01	T2-ALC-AP77	2	見派位圖	T2 FLAT A 25~26/F

名稱	天花鋁板加工圖	制圖	LHR	2022.3.25	修改	A	
材料	3mm厚鋁板 (3003H14)	復核	-	-	日期		2022.8.3
顏色	EC-DG-D334232-ZD1(閃粉古銅)	批準			圖號	J853-ALC-AP345	

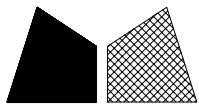

美特鋁質 有限公司
MIDI Aluminium Fabricator Ltd.



工程號

J853


地盤

錦上路

送地盤

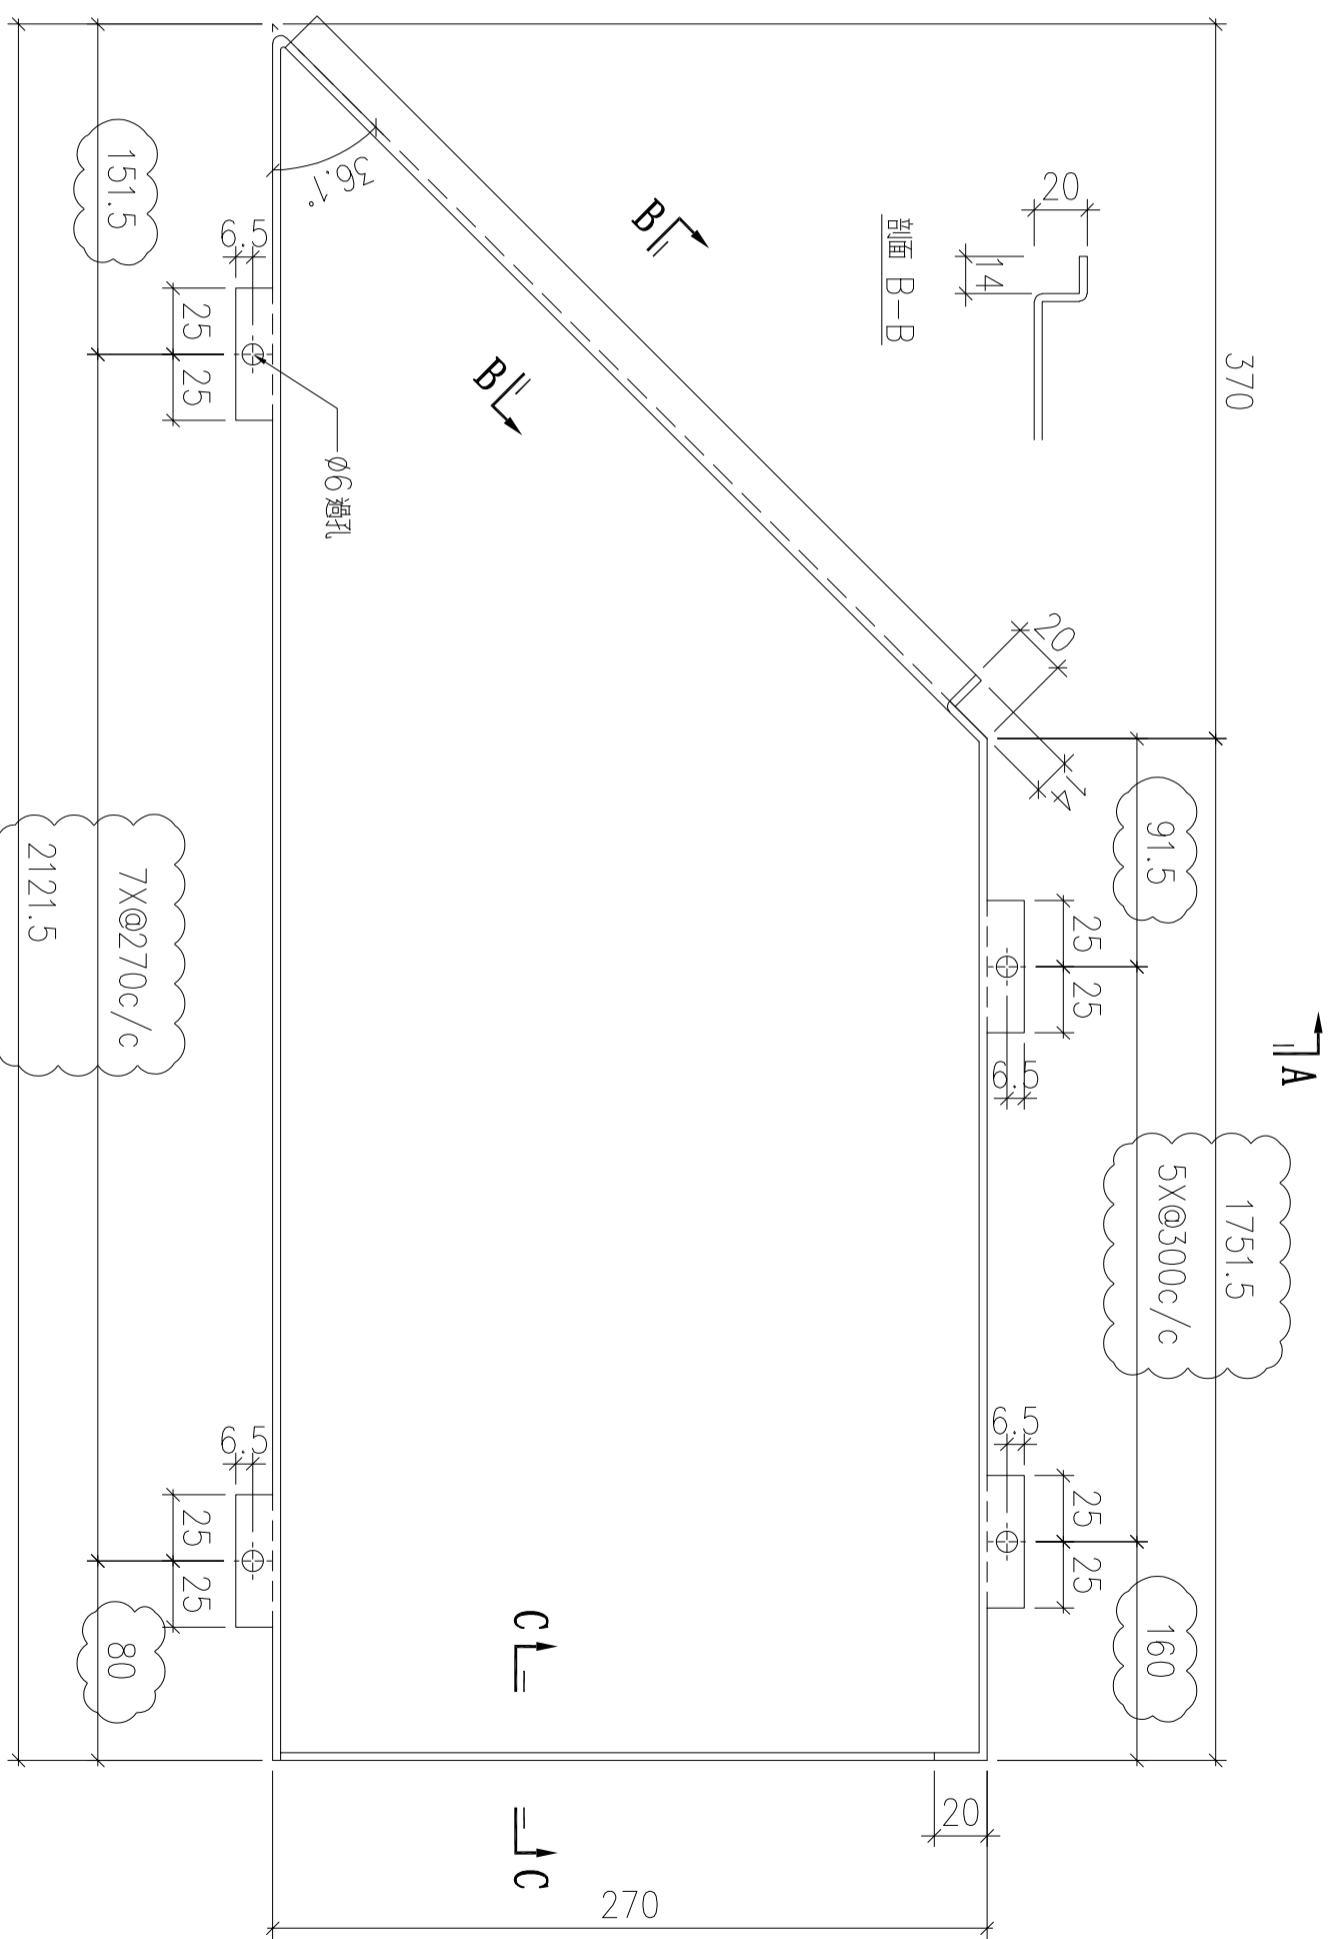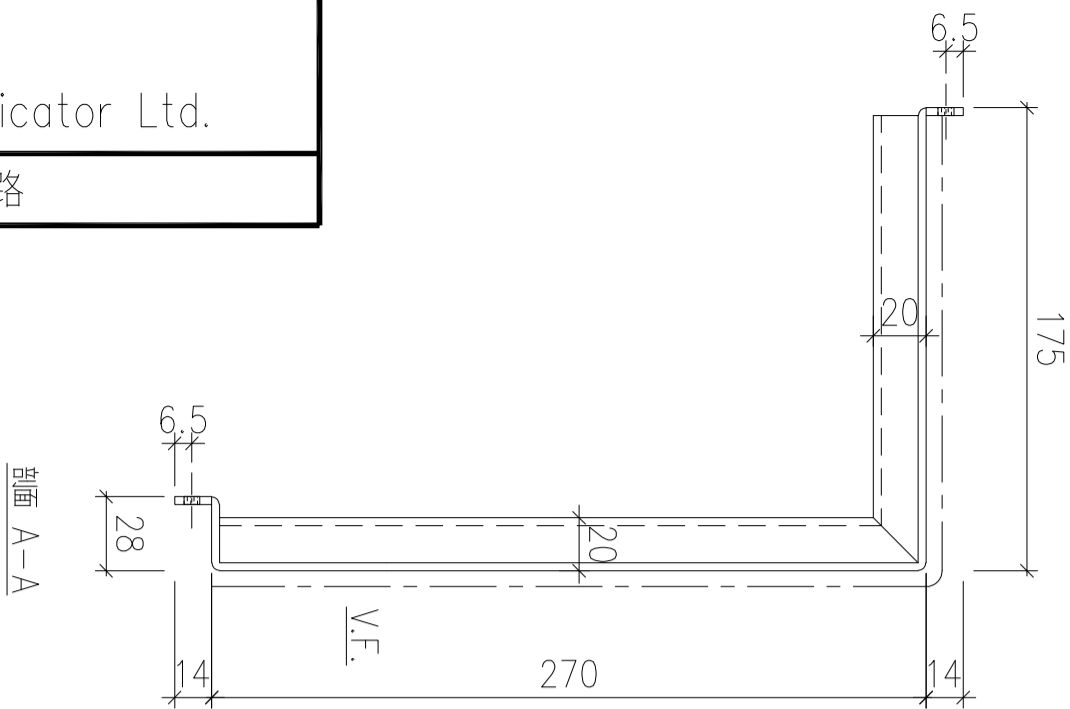


剖面 C-C

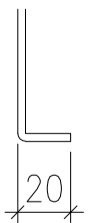



序號	物料編號	數量	安裝位置	樓層
01	T2-ALC-AP78	2	見派位圖	T2 FLAT A 25~26/F

名稱	天花鋁板加工圖	制圖	LHR	2022.3.25	修改	A	
材料	3mm厚鋁板 (3003H14)	復核	-	-	日期	2022.8.3	
顏色	EC-DG-D334232-ZD1(閃粉古銅)	批准			圖號	J853-ALC-AP346	

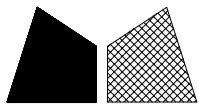

美特鋁質 有限公司
MIDI Aluminium Fabricator Ltd.

工程號	J853	地盤	錦上路
-----	------	----	-----

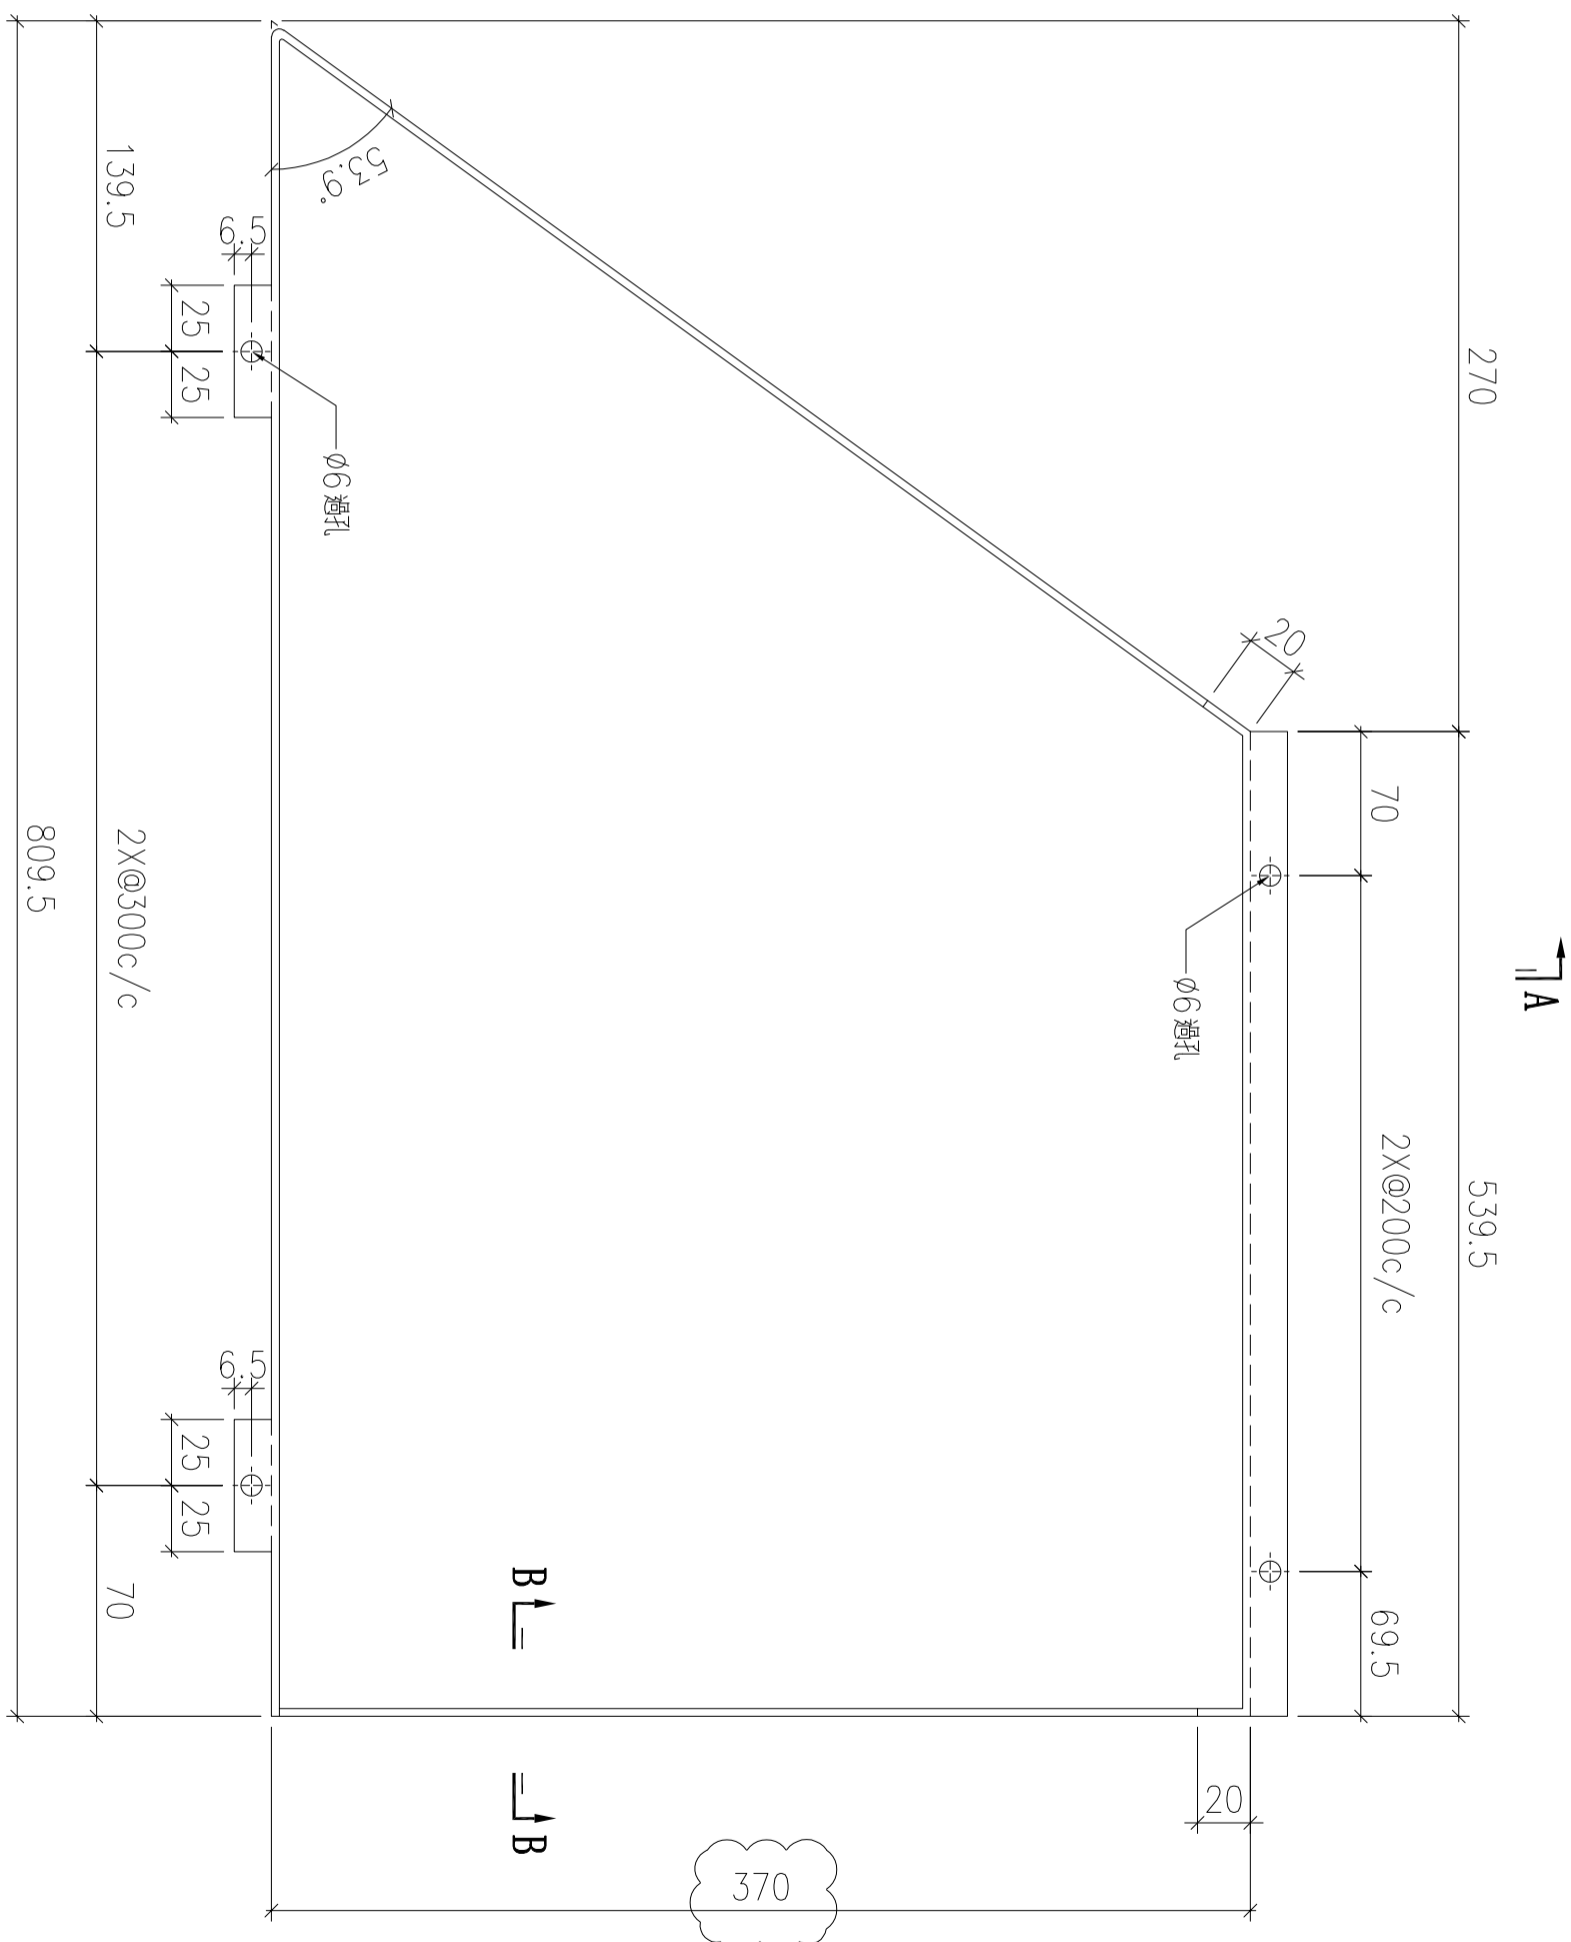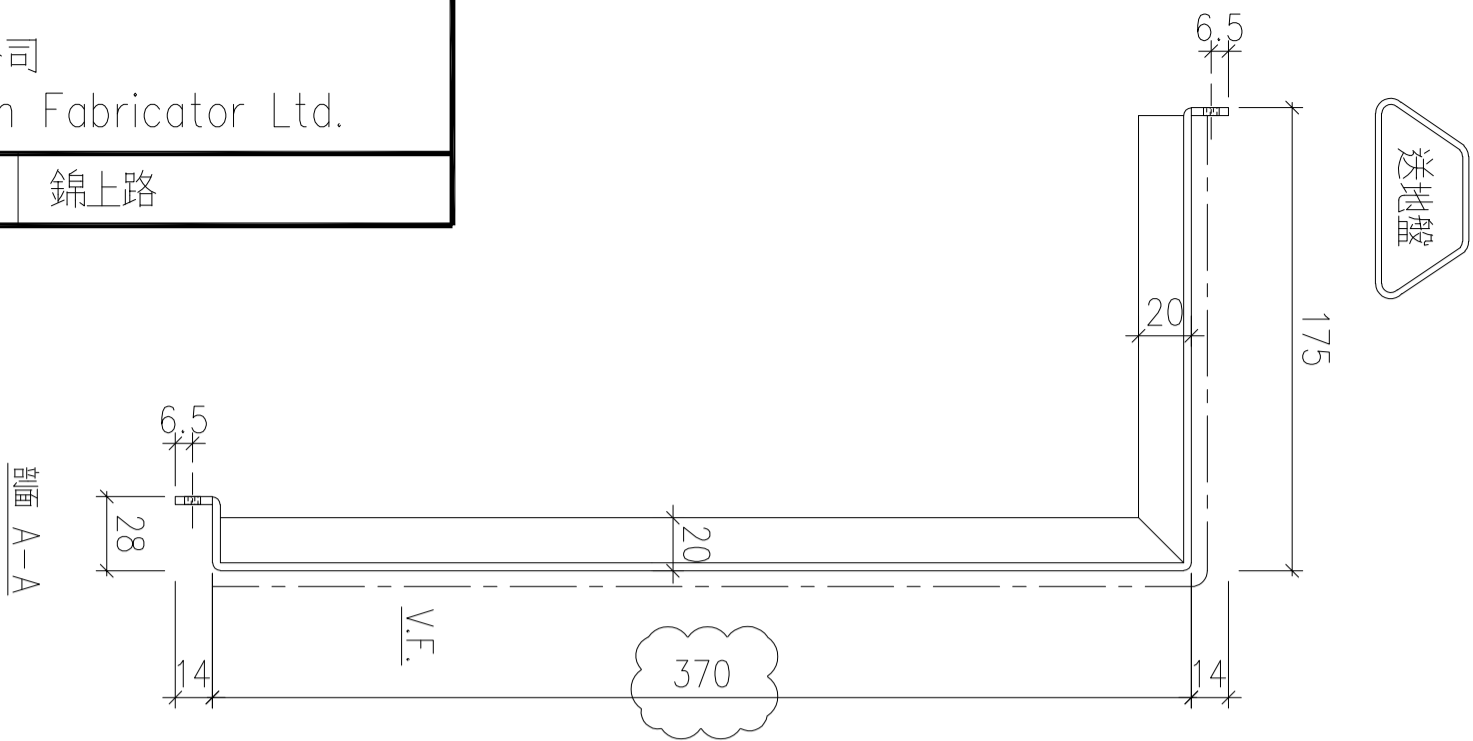


剖面 B-B



序號	物料編號	數量	安裝位置	樓層
01	T2-ALC-AP79	2	見派位圖	T2 FLAT A 25~26/F

名稱	天花鋁板加工圖	制圖	LHR	2022.3.25	修改	A	B
材料	3mm厚鋁板 (3003H14)	復核	-	-	日期	2022.5.27	2022.8.3
顏色	EC-DG-D334232-ZD1(閃粉古銅)	批准			圖號	J853-ALC-AP347	

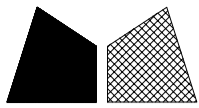


美特鋁質 有限公司
MIDI Aluminium Fabricator Ltd.

工程號

J853


地盤

錦上路

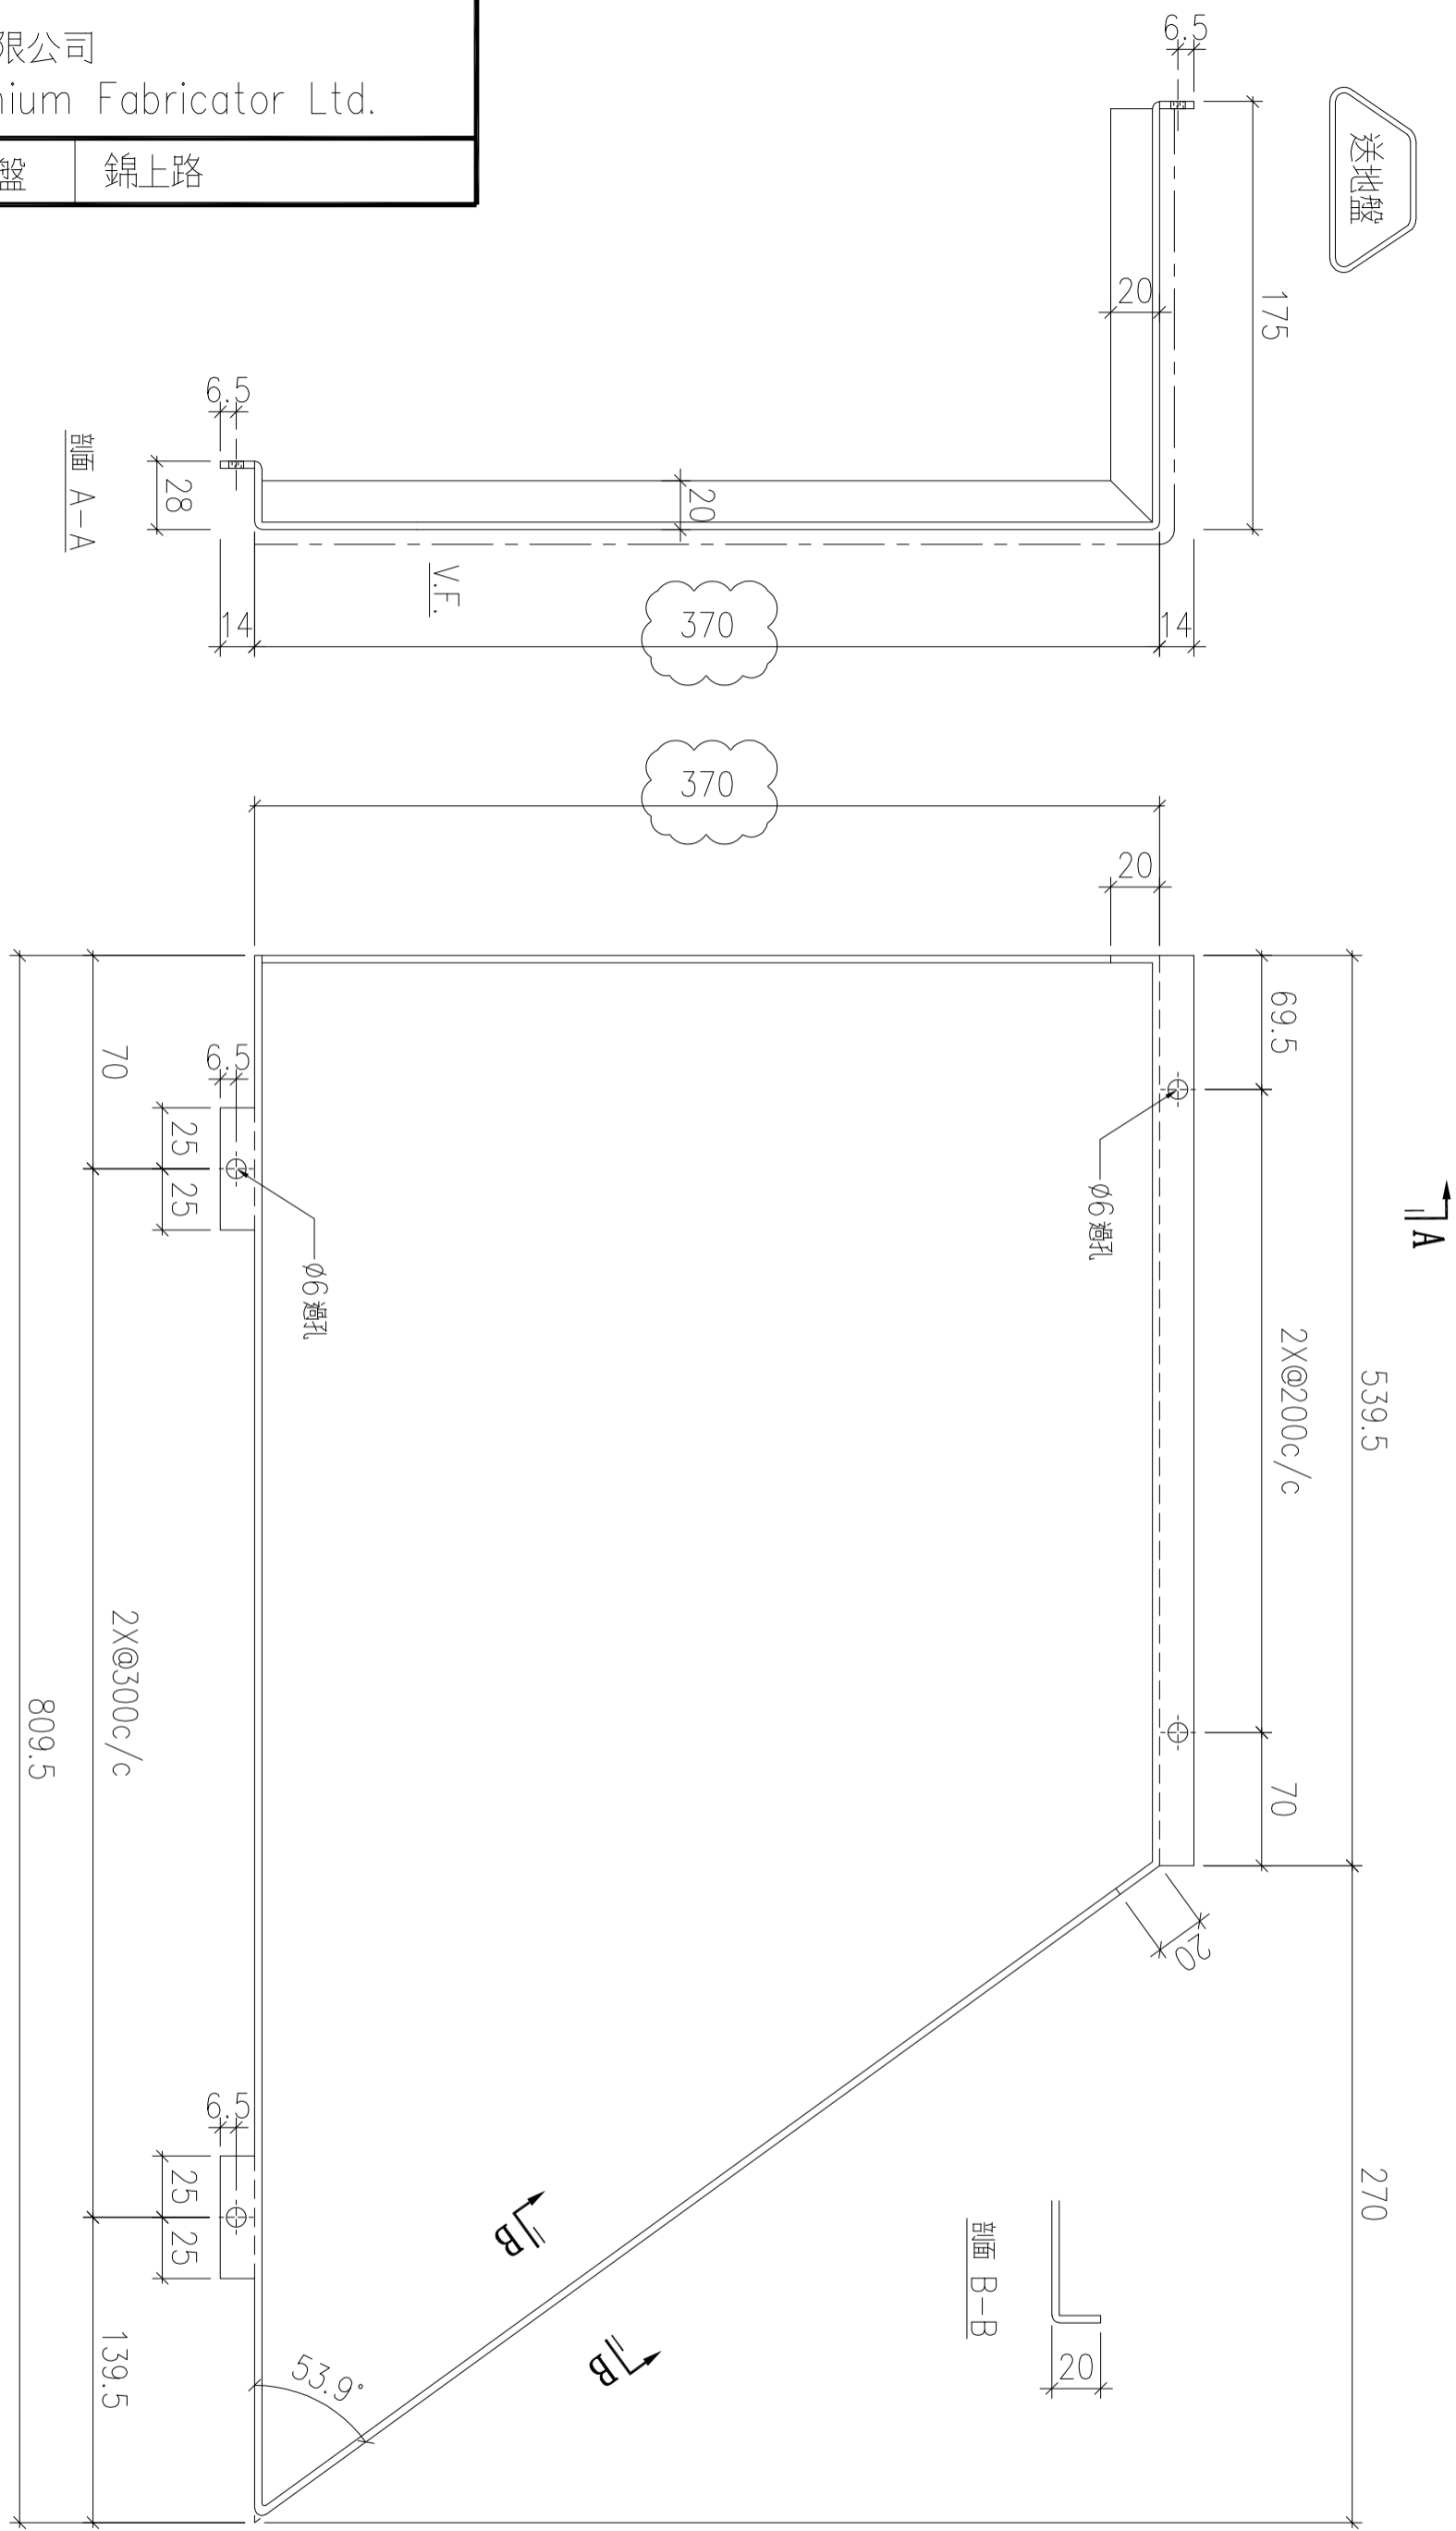

序號	物料編號	數量	安裝位置	樓層
01	T2-ALC-AP80	2	見派位圖	T2 FLAT A 25~26/F

名稱	天花鋁板加工圖	制圖	LHR	2022.3.25	修改	A	B
材料	3mm厚鋁板 (3003H14)	復核	-	-	日期	2022.5.27	2022.8.3
顏色	EC-DG-D334232-ZD1(閃粉古銅)	批準			圖號	J853-ALC-AP348	

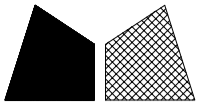

美特鋁質 有限公司
MIDI Aluminium Fabricator Ltd.





工程號

J853

地盤


錦上路

送地盤

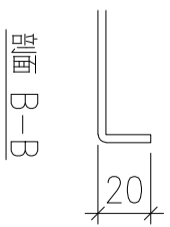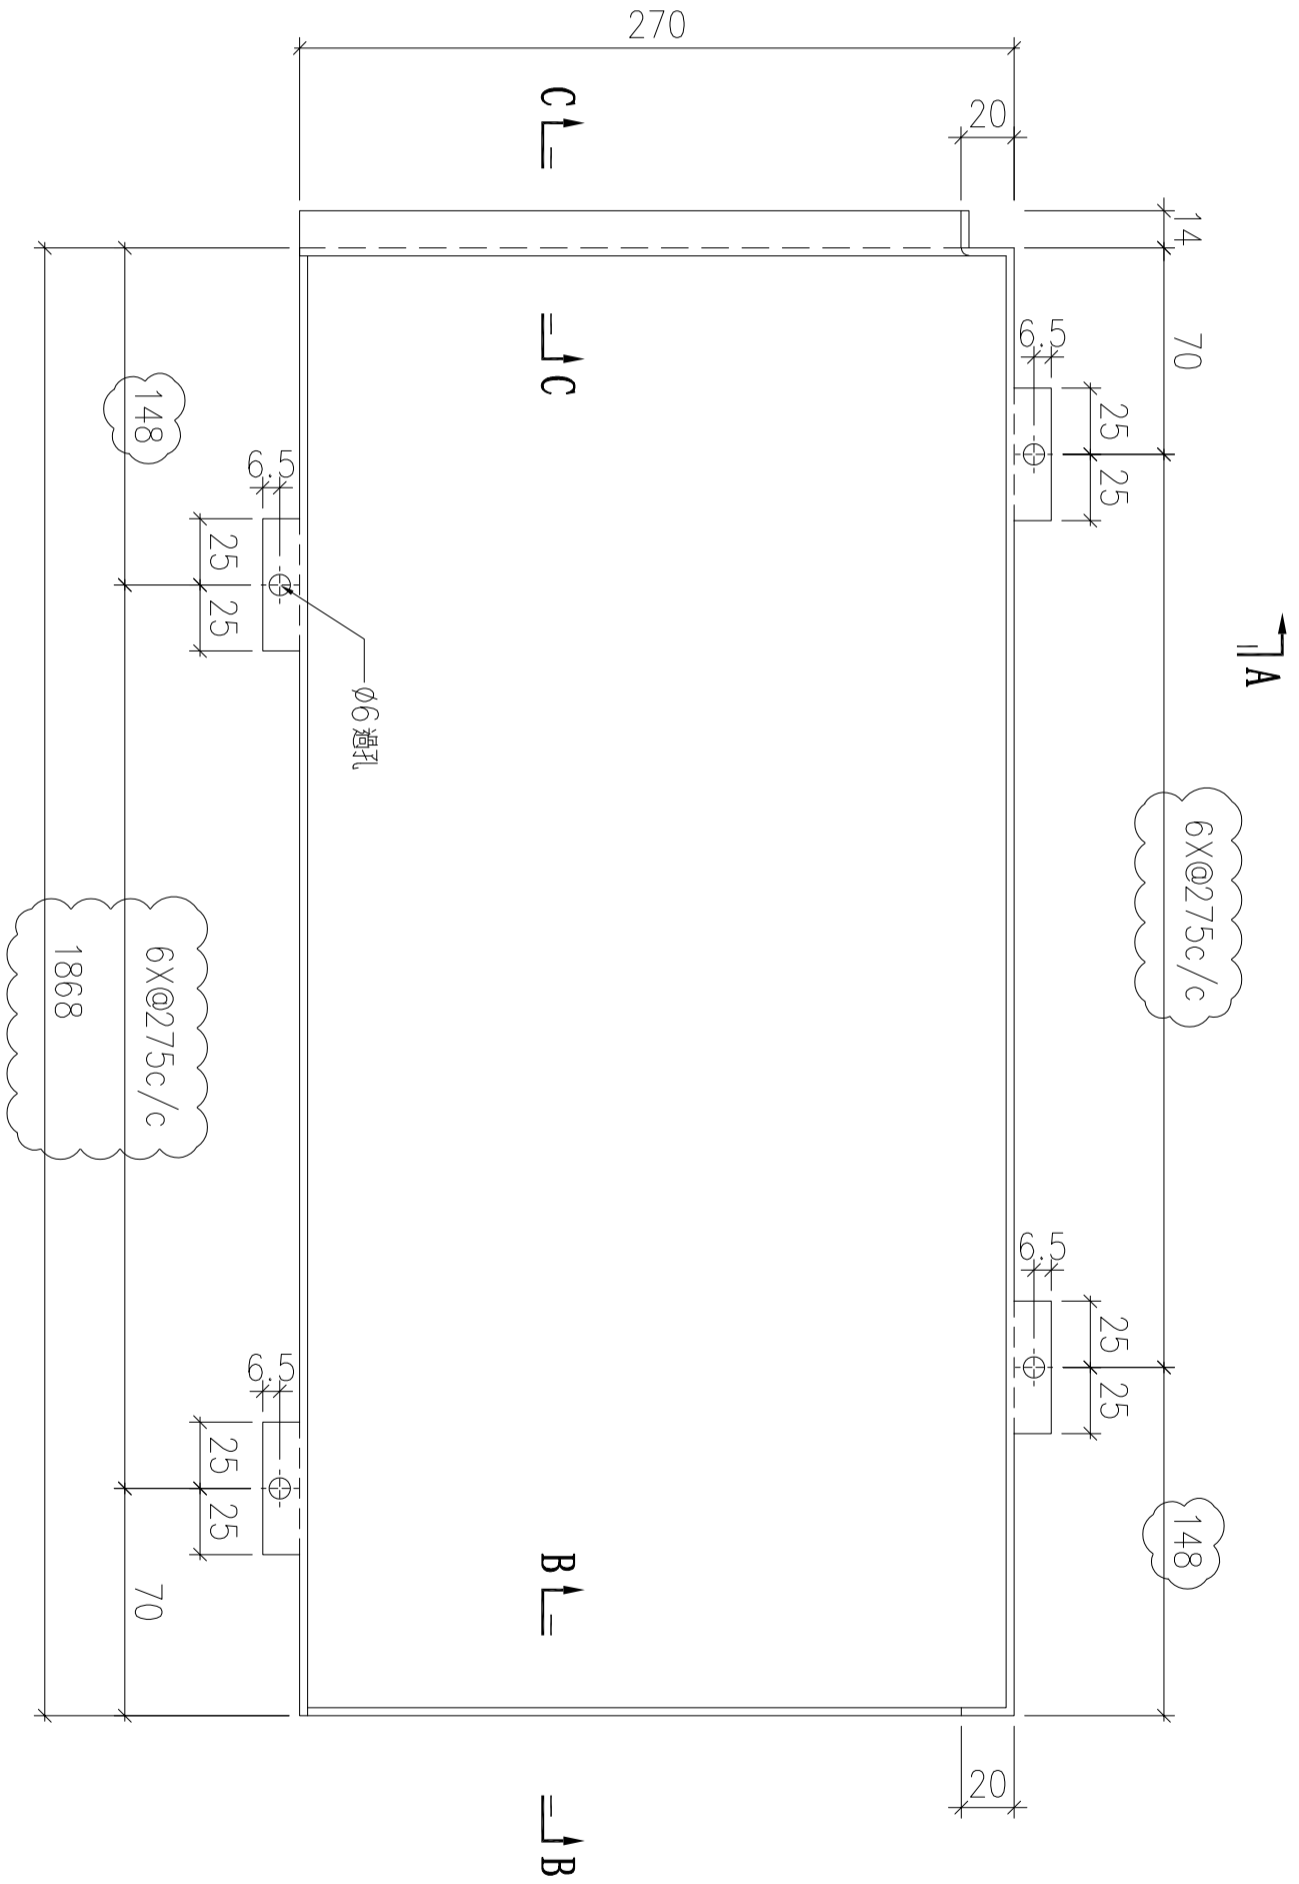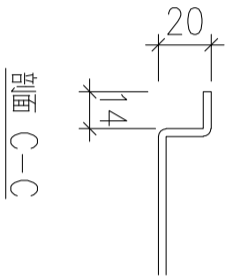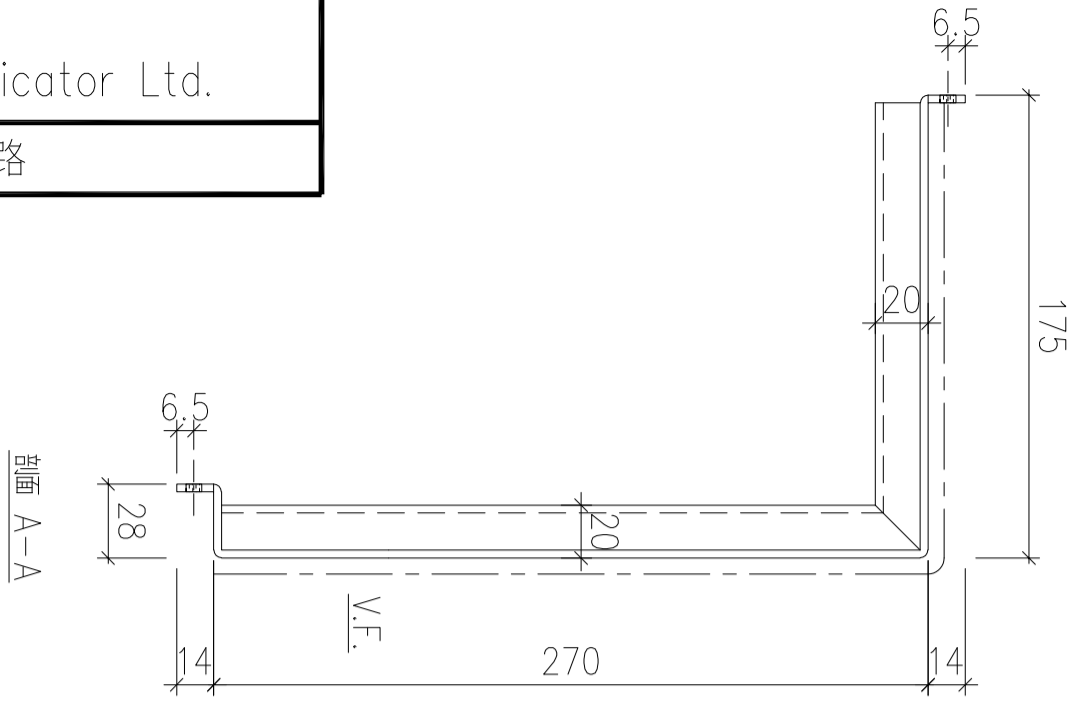

序號	物料編號	數量	安裝位置	樓層
01	T3-ALC-AP76	9	見派位圖	T3 FLAT A 17~26/F

名稱	天花鋁板加工圖	制圖	LHR	2022.3.27	修改	A	
材料	3mm厚鋁板 (3003H14)	復核	-	-	日期	2022.8.3	
顏色	EC-DG-D334232-ZD1(閃粉古銅)	批准			圖號	J853-ALC-AP353	

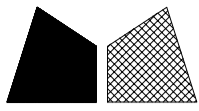

美特鋁質 有限公司
MIDI Aluminium Fabricator Ltd.




工程號

J853

地盤


錦上路

送地盤

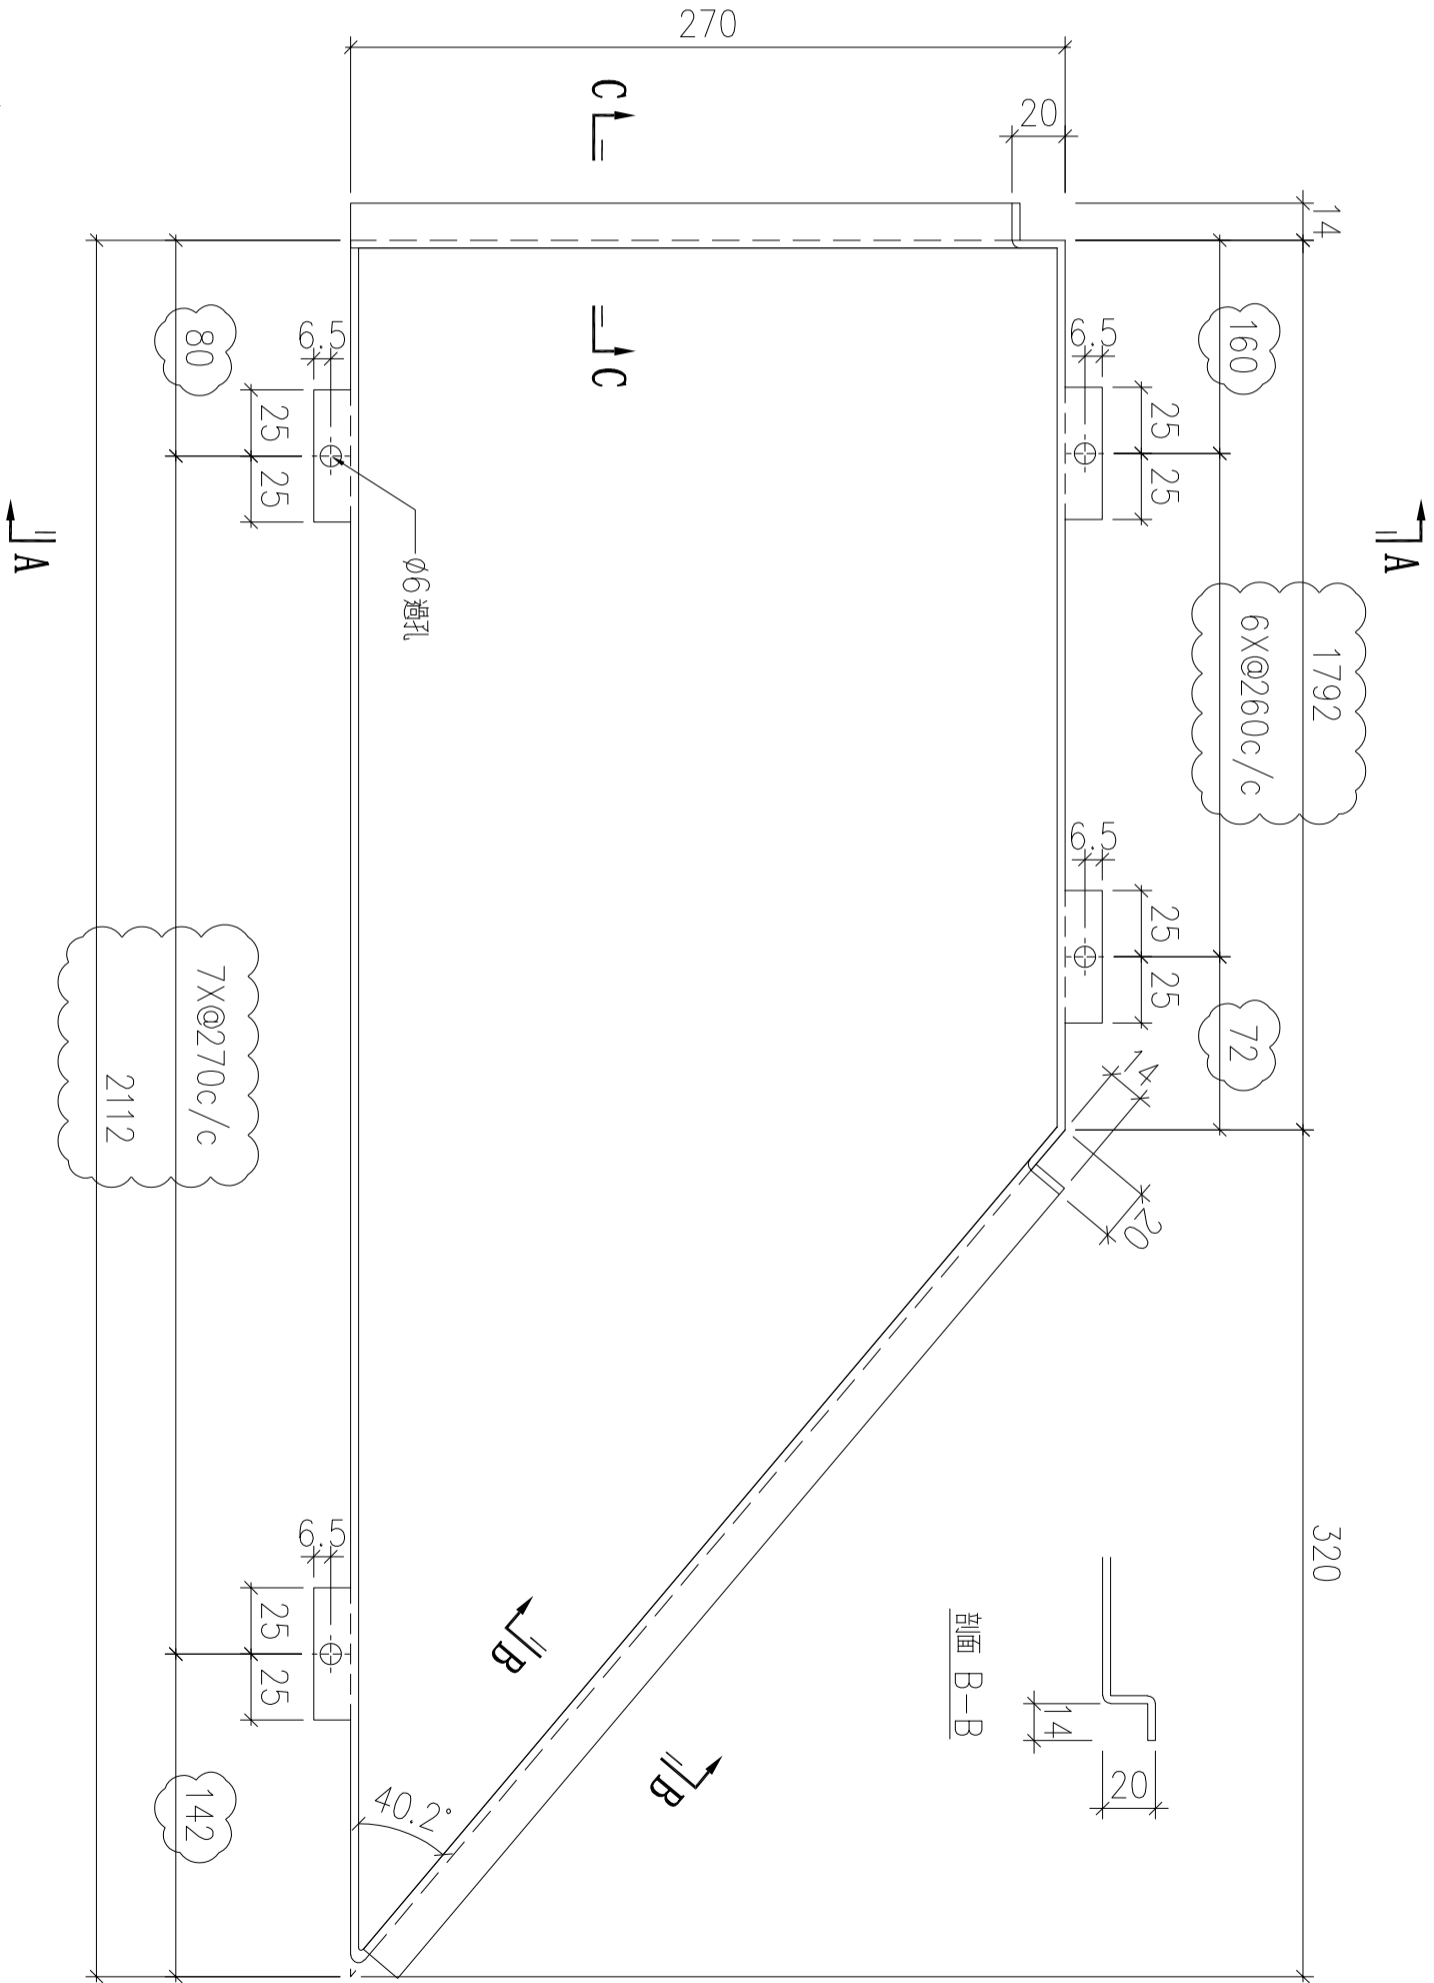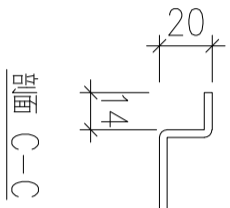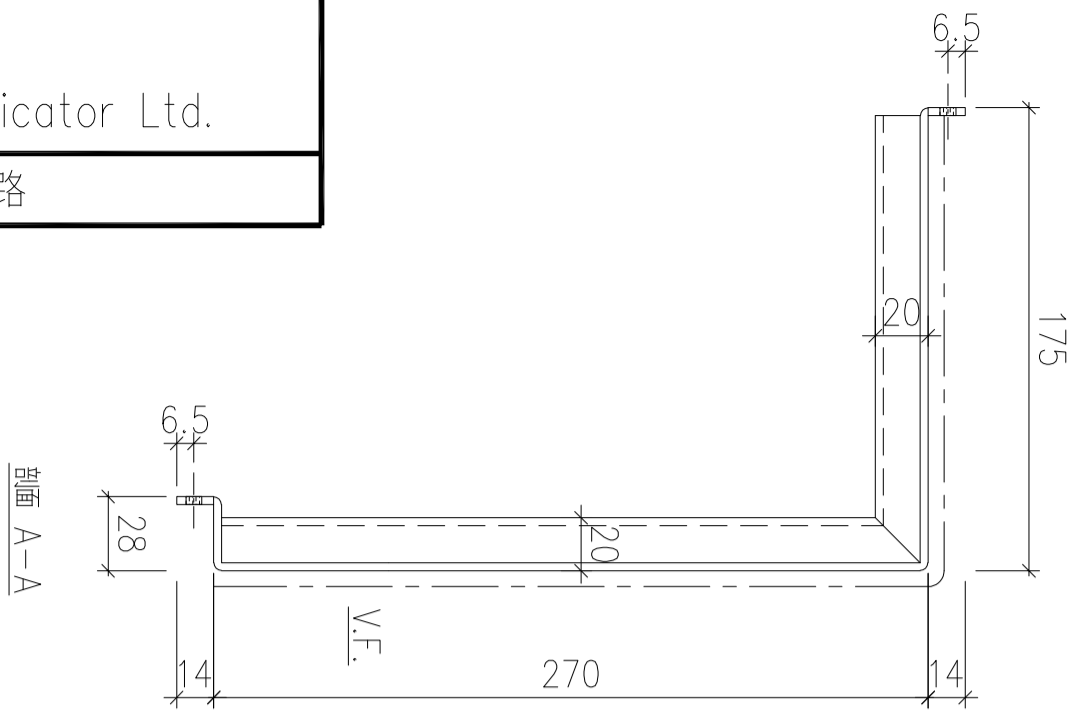

序號	物料編號	數量	安裝位置	樓層
01	T3-ALC-AP77	8	見派位圖	T3 FLAT A 17~25/F

名稱	天花鋁板加工圖	制圖	LHR	2022.3.27	修改	A
材料	3mm厚鋁板 (3003H14)	復核	-	-	日期	2022.8.3
顏色	EC-DG-D334232-ZD1(閃粉古銅)	批准			圖號	J853-ALC-AP354

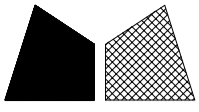

美特鋁質 有限公司
MIDI Aluminium Fabricator Ltd.



工程號

J853

地盤


錦上路

送地盤

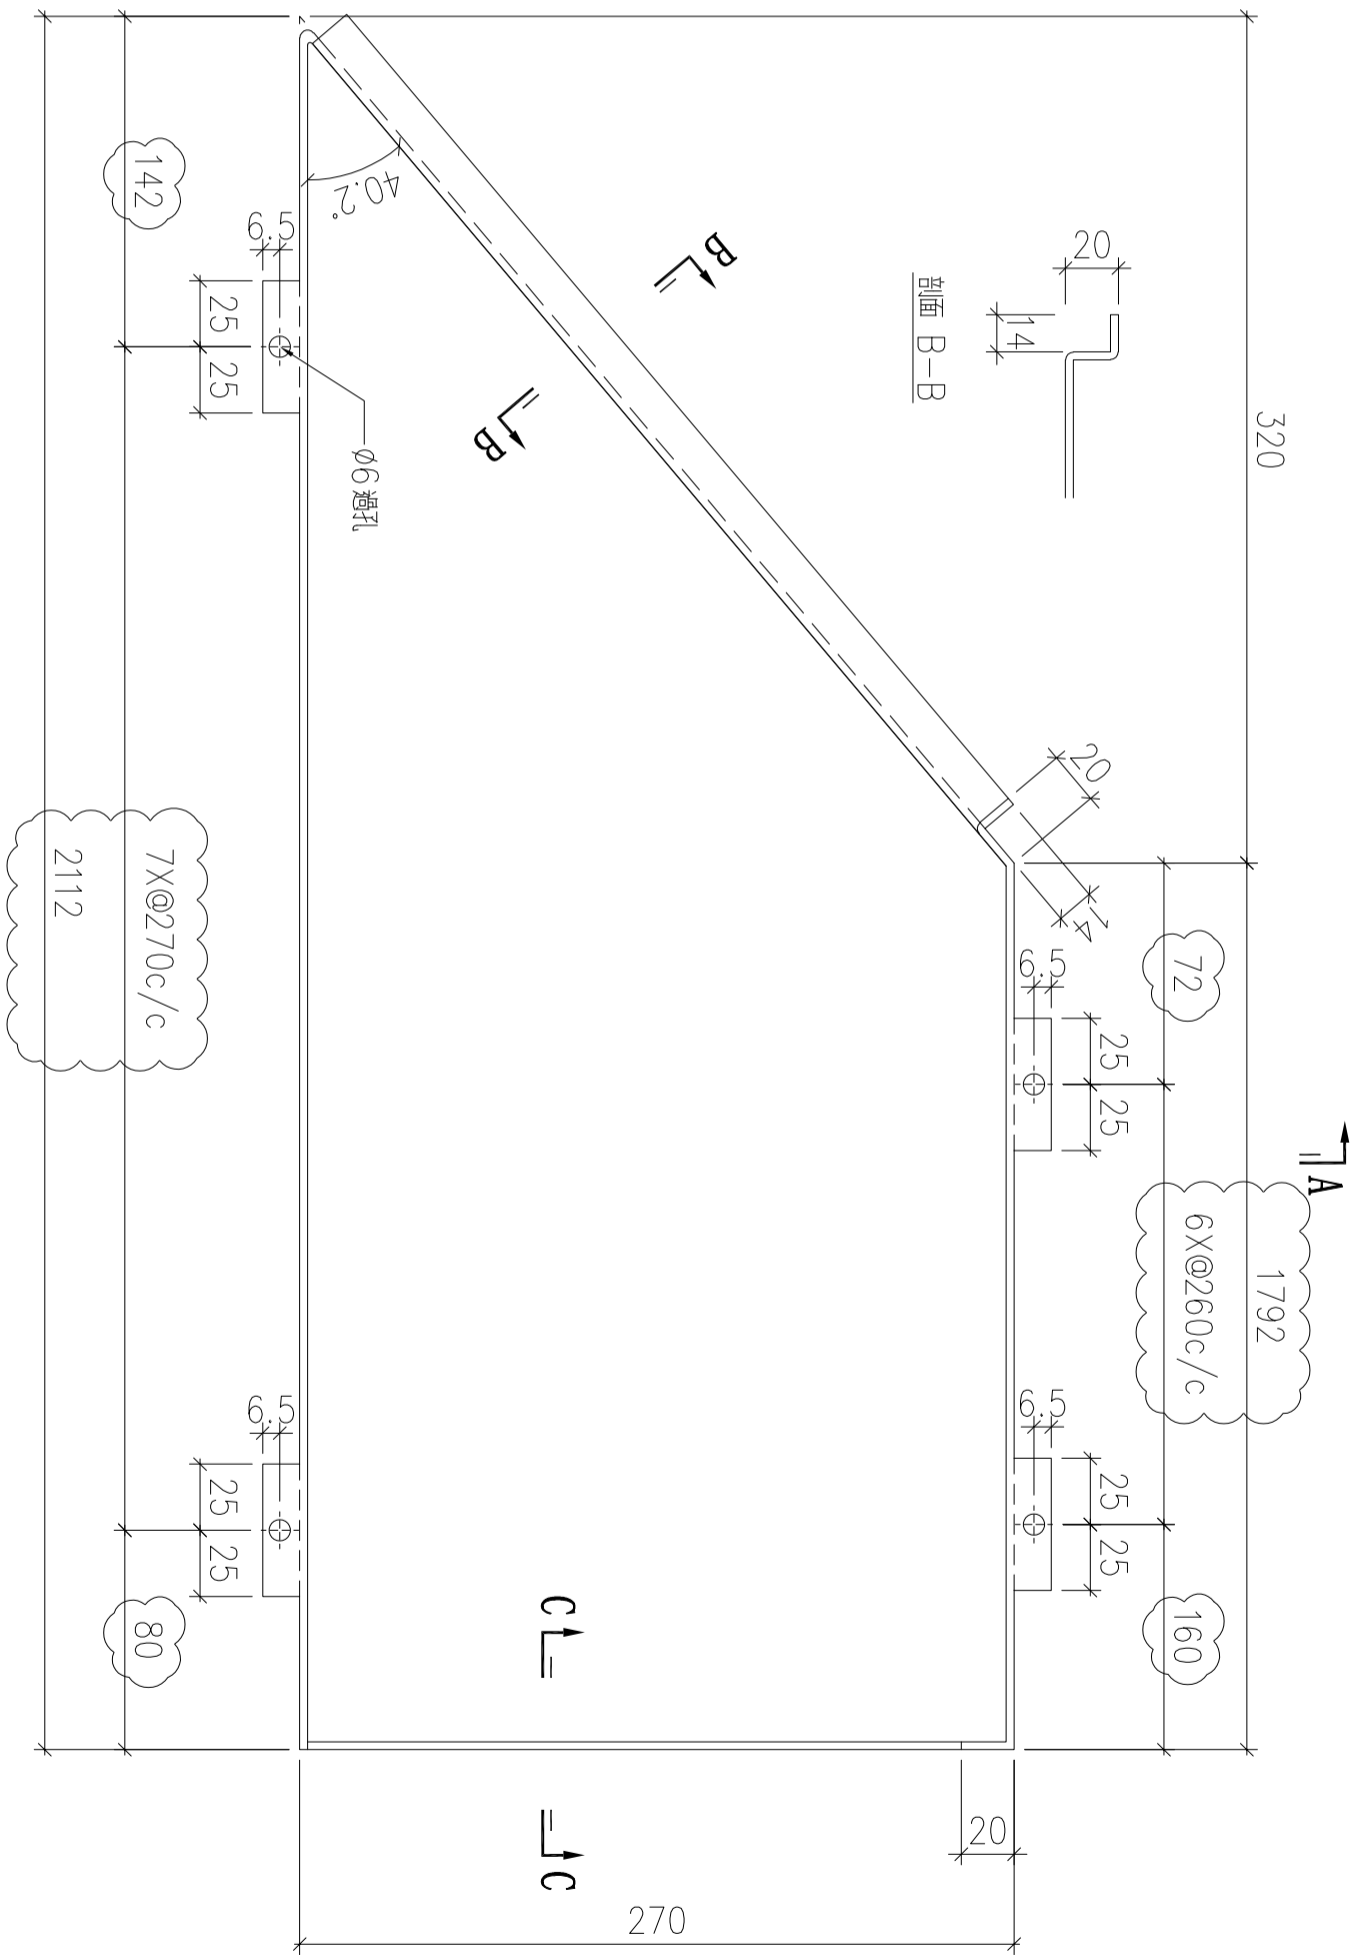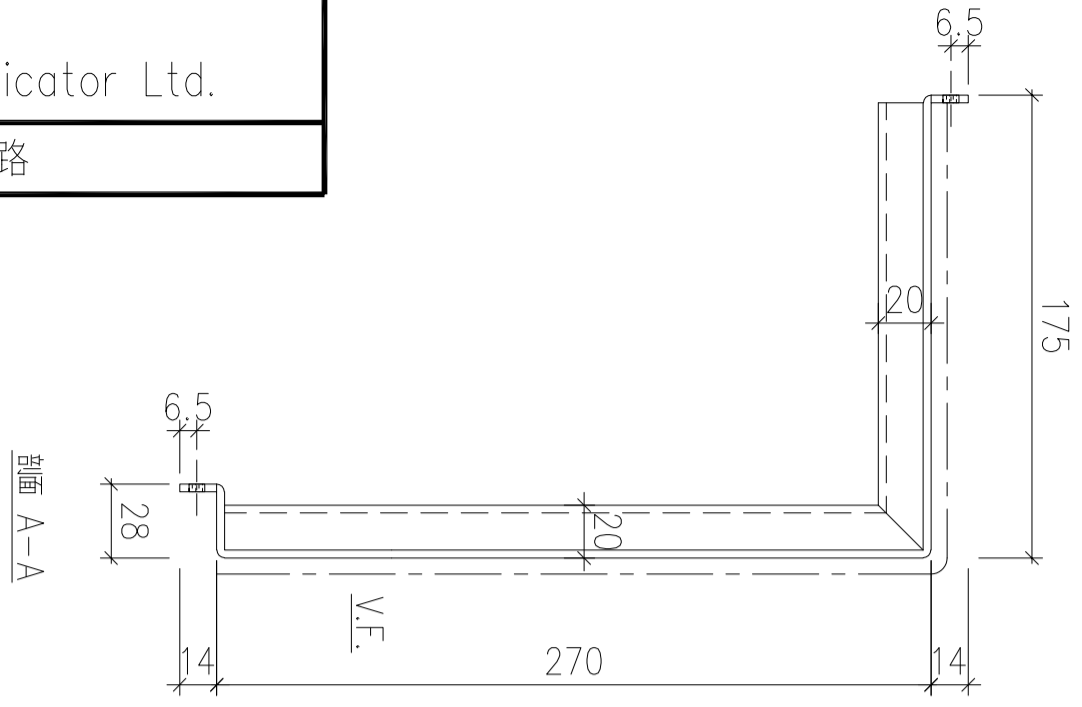

序號	物料編號	數量	安裝位置	樓層
01	T3-ALC-AP78	8	見派位圖	T3 FLAT A 17~25/F




名稱	天花鋁板加工圖	制圖	LHR	2022.3.27	修改	A
材料	3mm厚鋁板 (3003H14)	復核	-	-	日期	2022.8.3
顏色	EC-DG-D334232-ZD1(閃粉古銅)	批准			圖號	J853-ALC-AP355

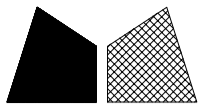

美特鋁質 有限公司
MIDI Aluminium Fabricator Ltd.

工程號	J853	地盤	錦上路
-----	------	----	-----


送地盤

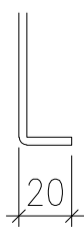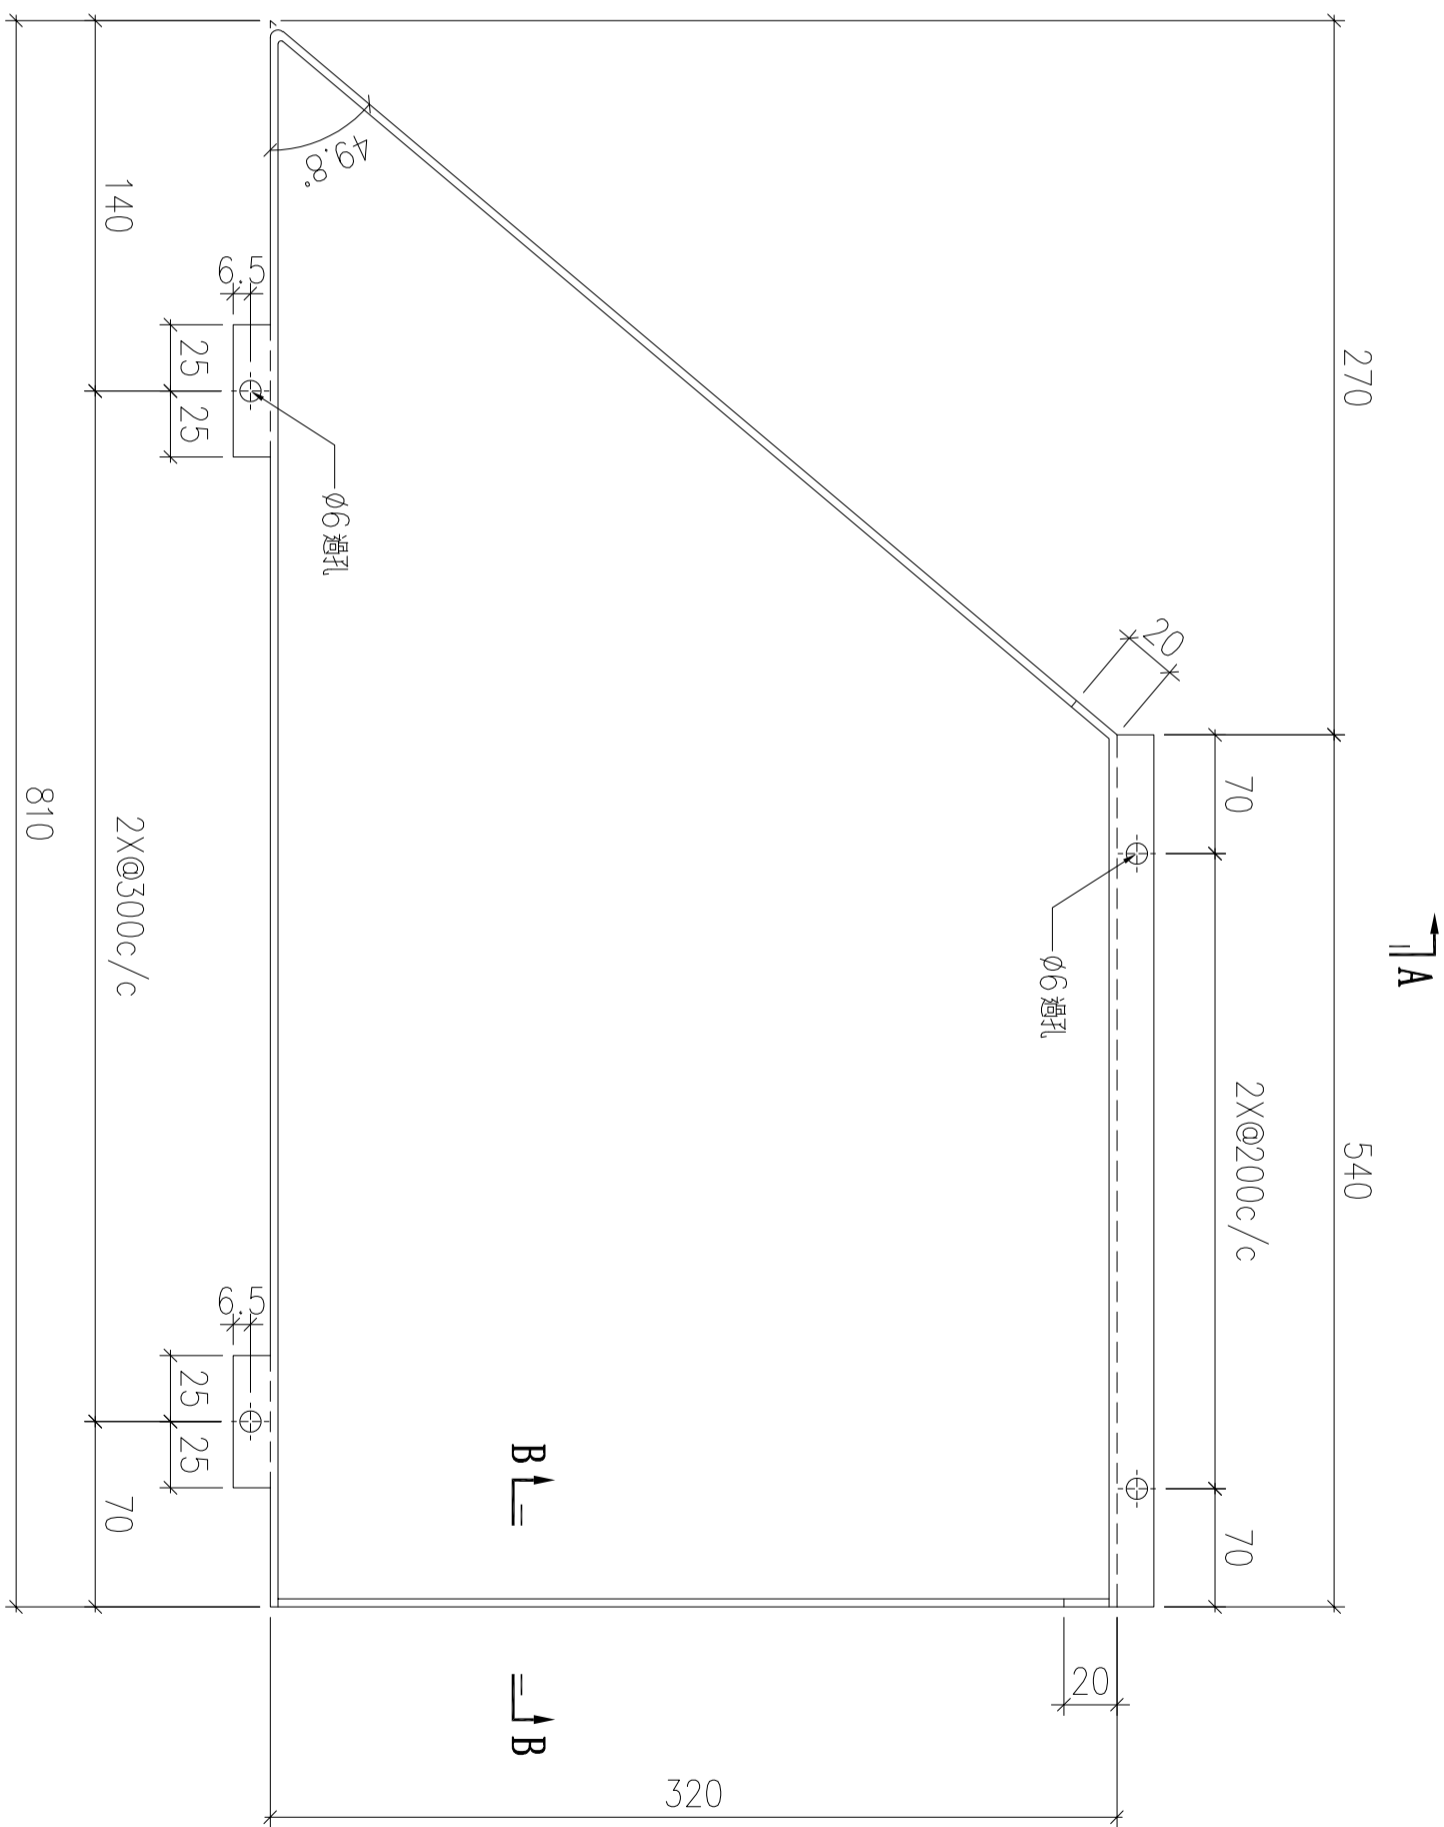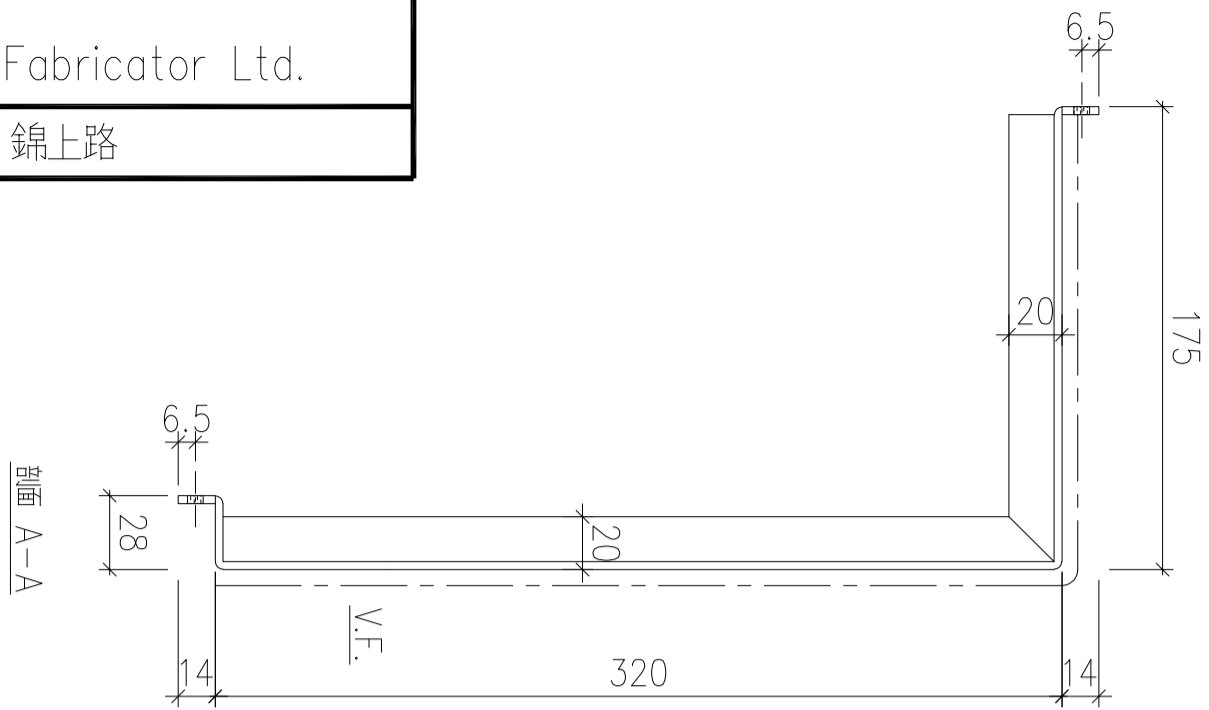

剖面 B-B

序號	物料編號	數量	安裝位置	樓層
01	T3-ALC-AP79	8	見派位圖	T3 FLAT A 17~25/F

名稱	天花鋁板加工圖	制圖	LHR	2022.3.27	修改	A	B
材料	3mm厚鋁板 (3003H14)	復核	-	-	日期	2022.5.28	2022.8.3
顏色	EC-DG-D334232-ZD1(閃粉古銅)	批准			圖號	J853-ALC-AP356	

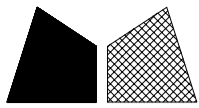

美特鋁質 有限公司
MIDI Aluminium Fabricator Ltd.



工程號

J853

地盤


錦上路

送地盤

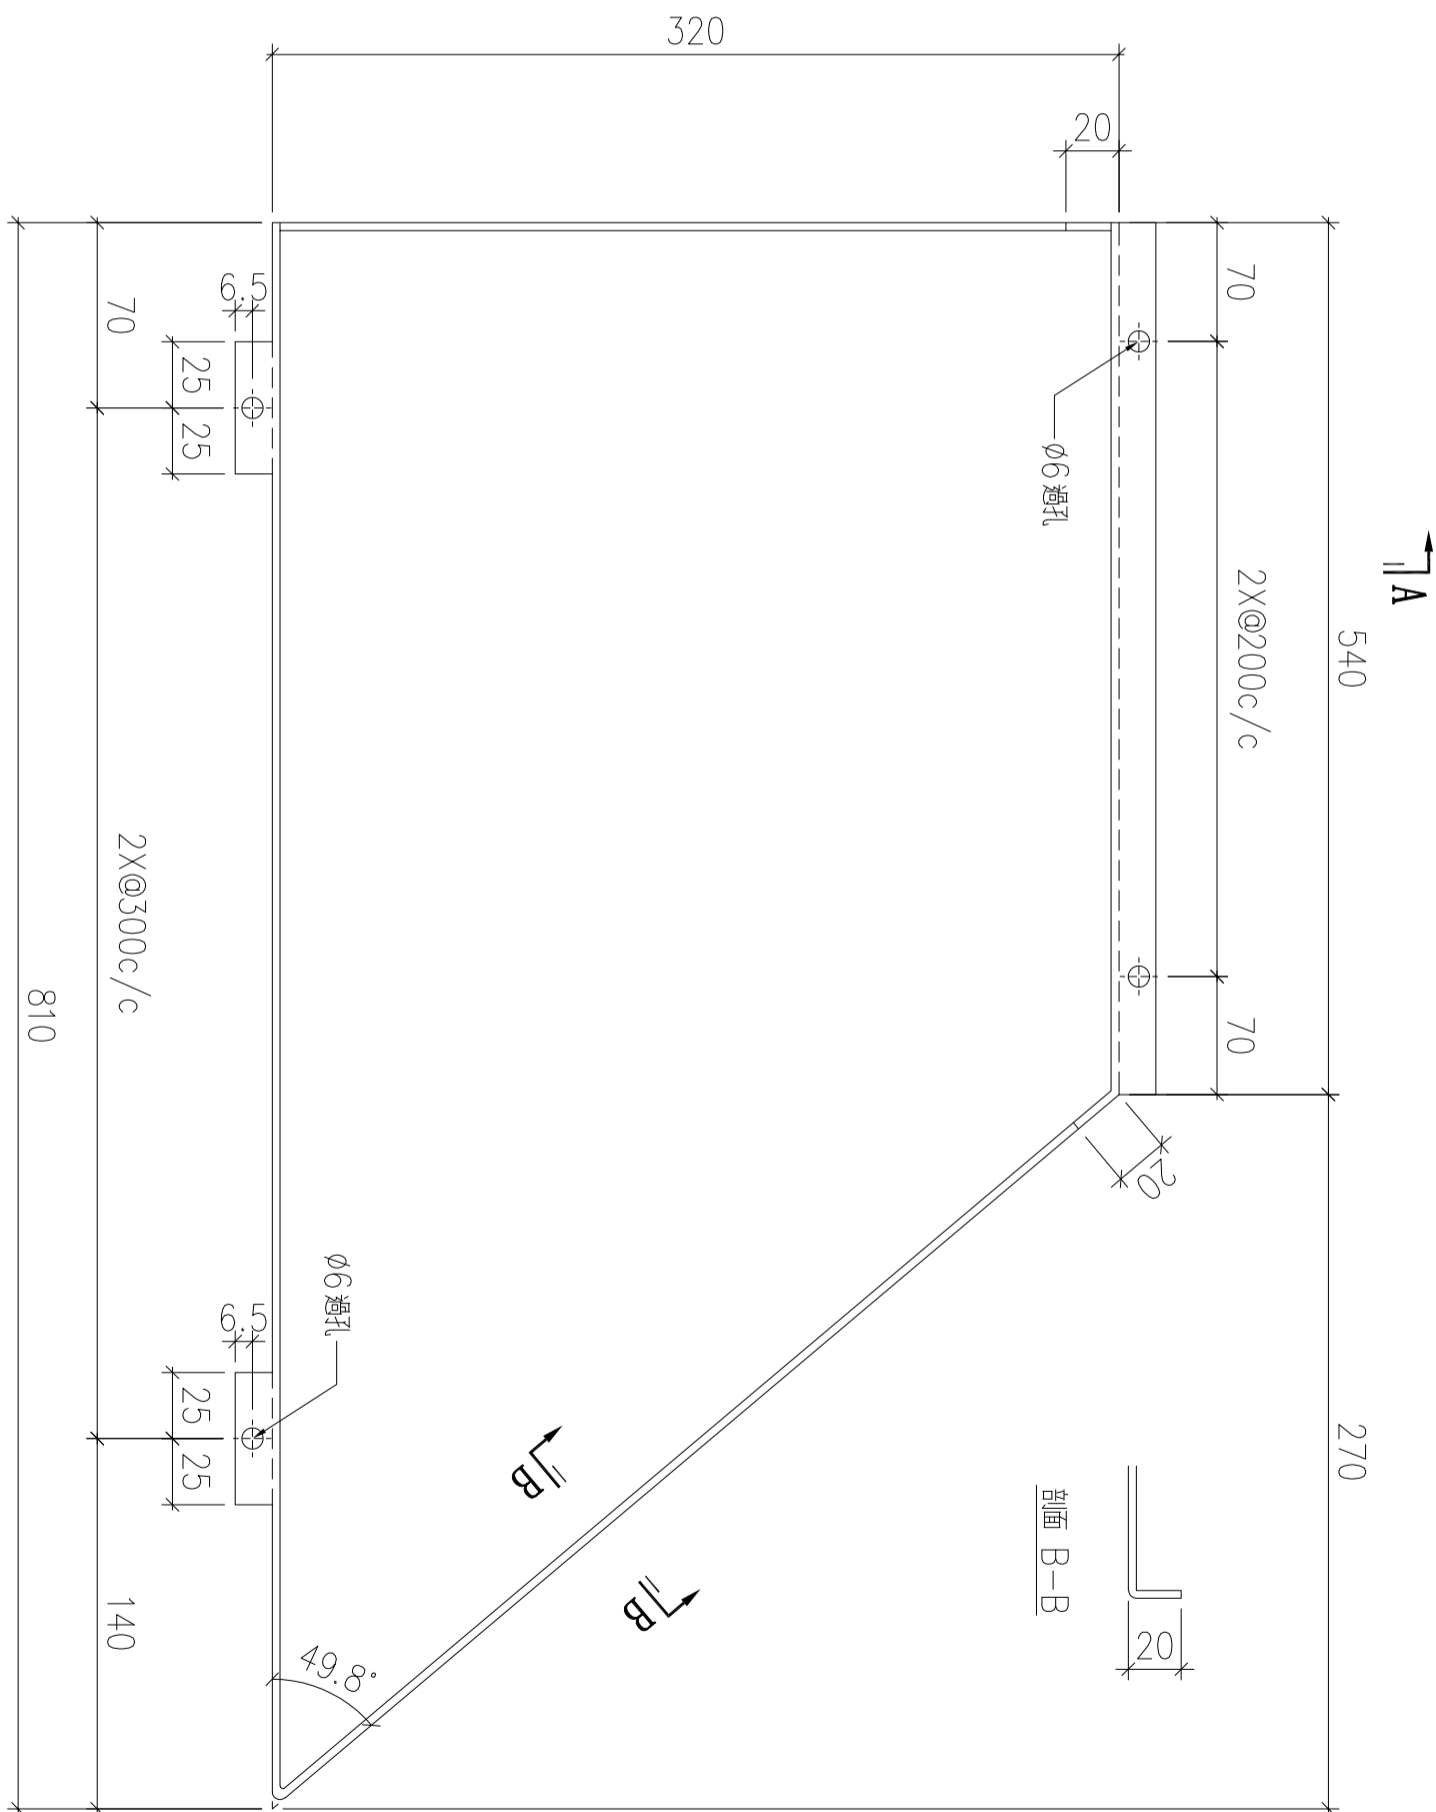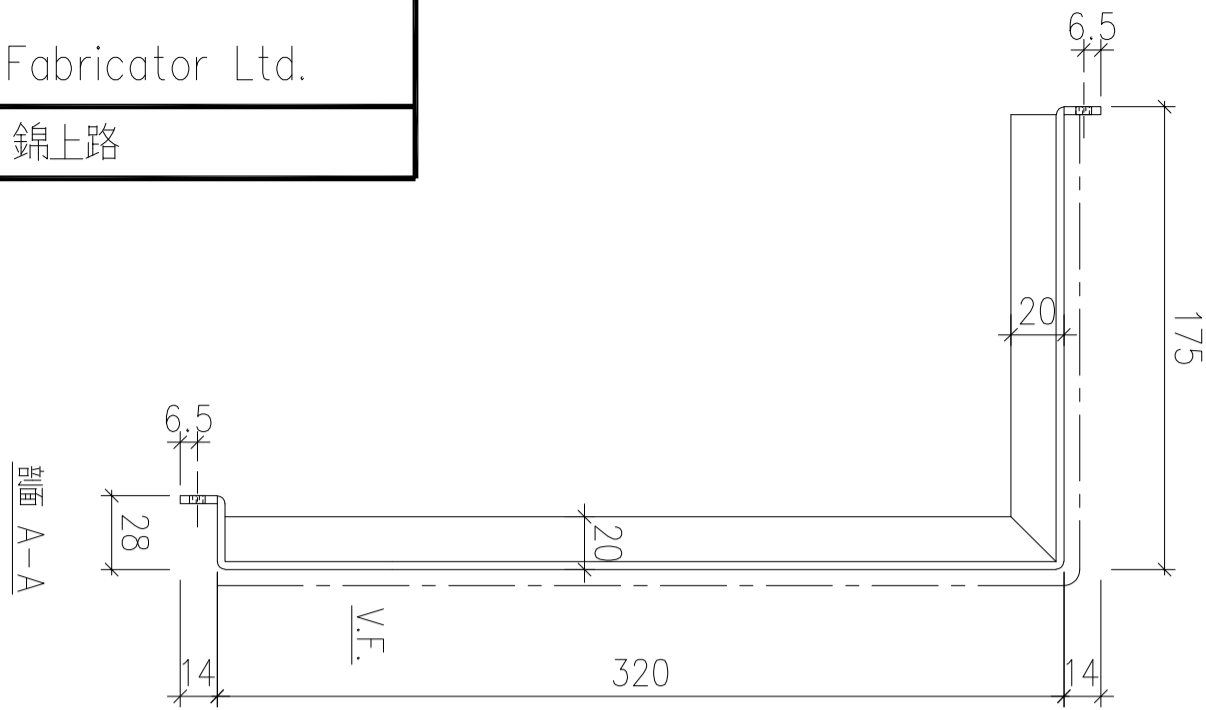

序號	物料編號	數量	安裝位置	樓層
01	T3-ALC-AP80	8	見派位圖	T3 FLAT A 17~25/F

名稱	天花鋁板加工圖	制圖	LHR	2022.3.27	修改	A	B
材料	3mm厚鋁板 (3003H14)	復核	-	-	日期	2022.5.28	2022.8.3
顏色	EC-DG-D334232-ZD1(閃粉古銅)	批准			圖號	J853-ALC-AP357	

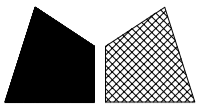


美特鋁質 有限公司
MIDI Aluminium Fabricator Ltd.

工程號

J853


地盤

錦上路

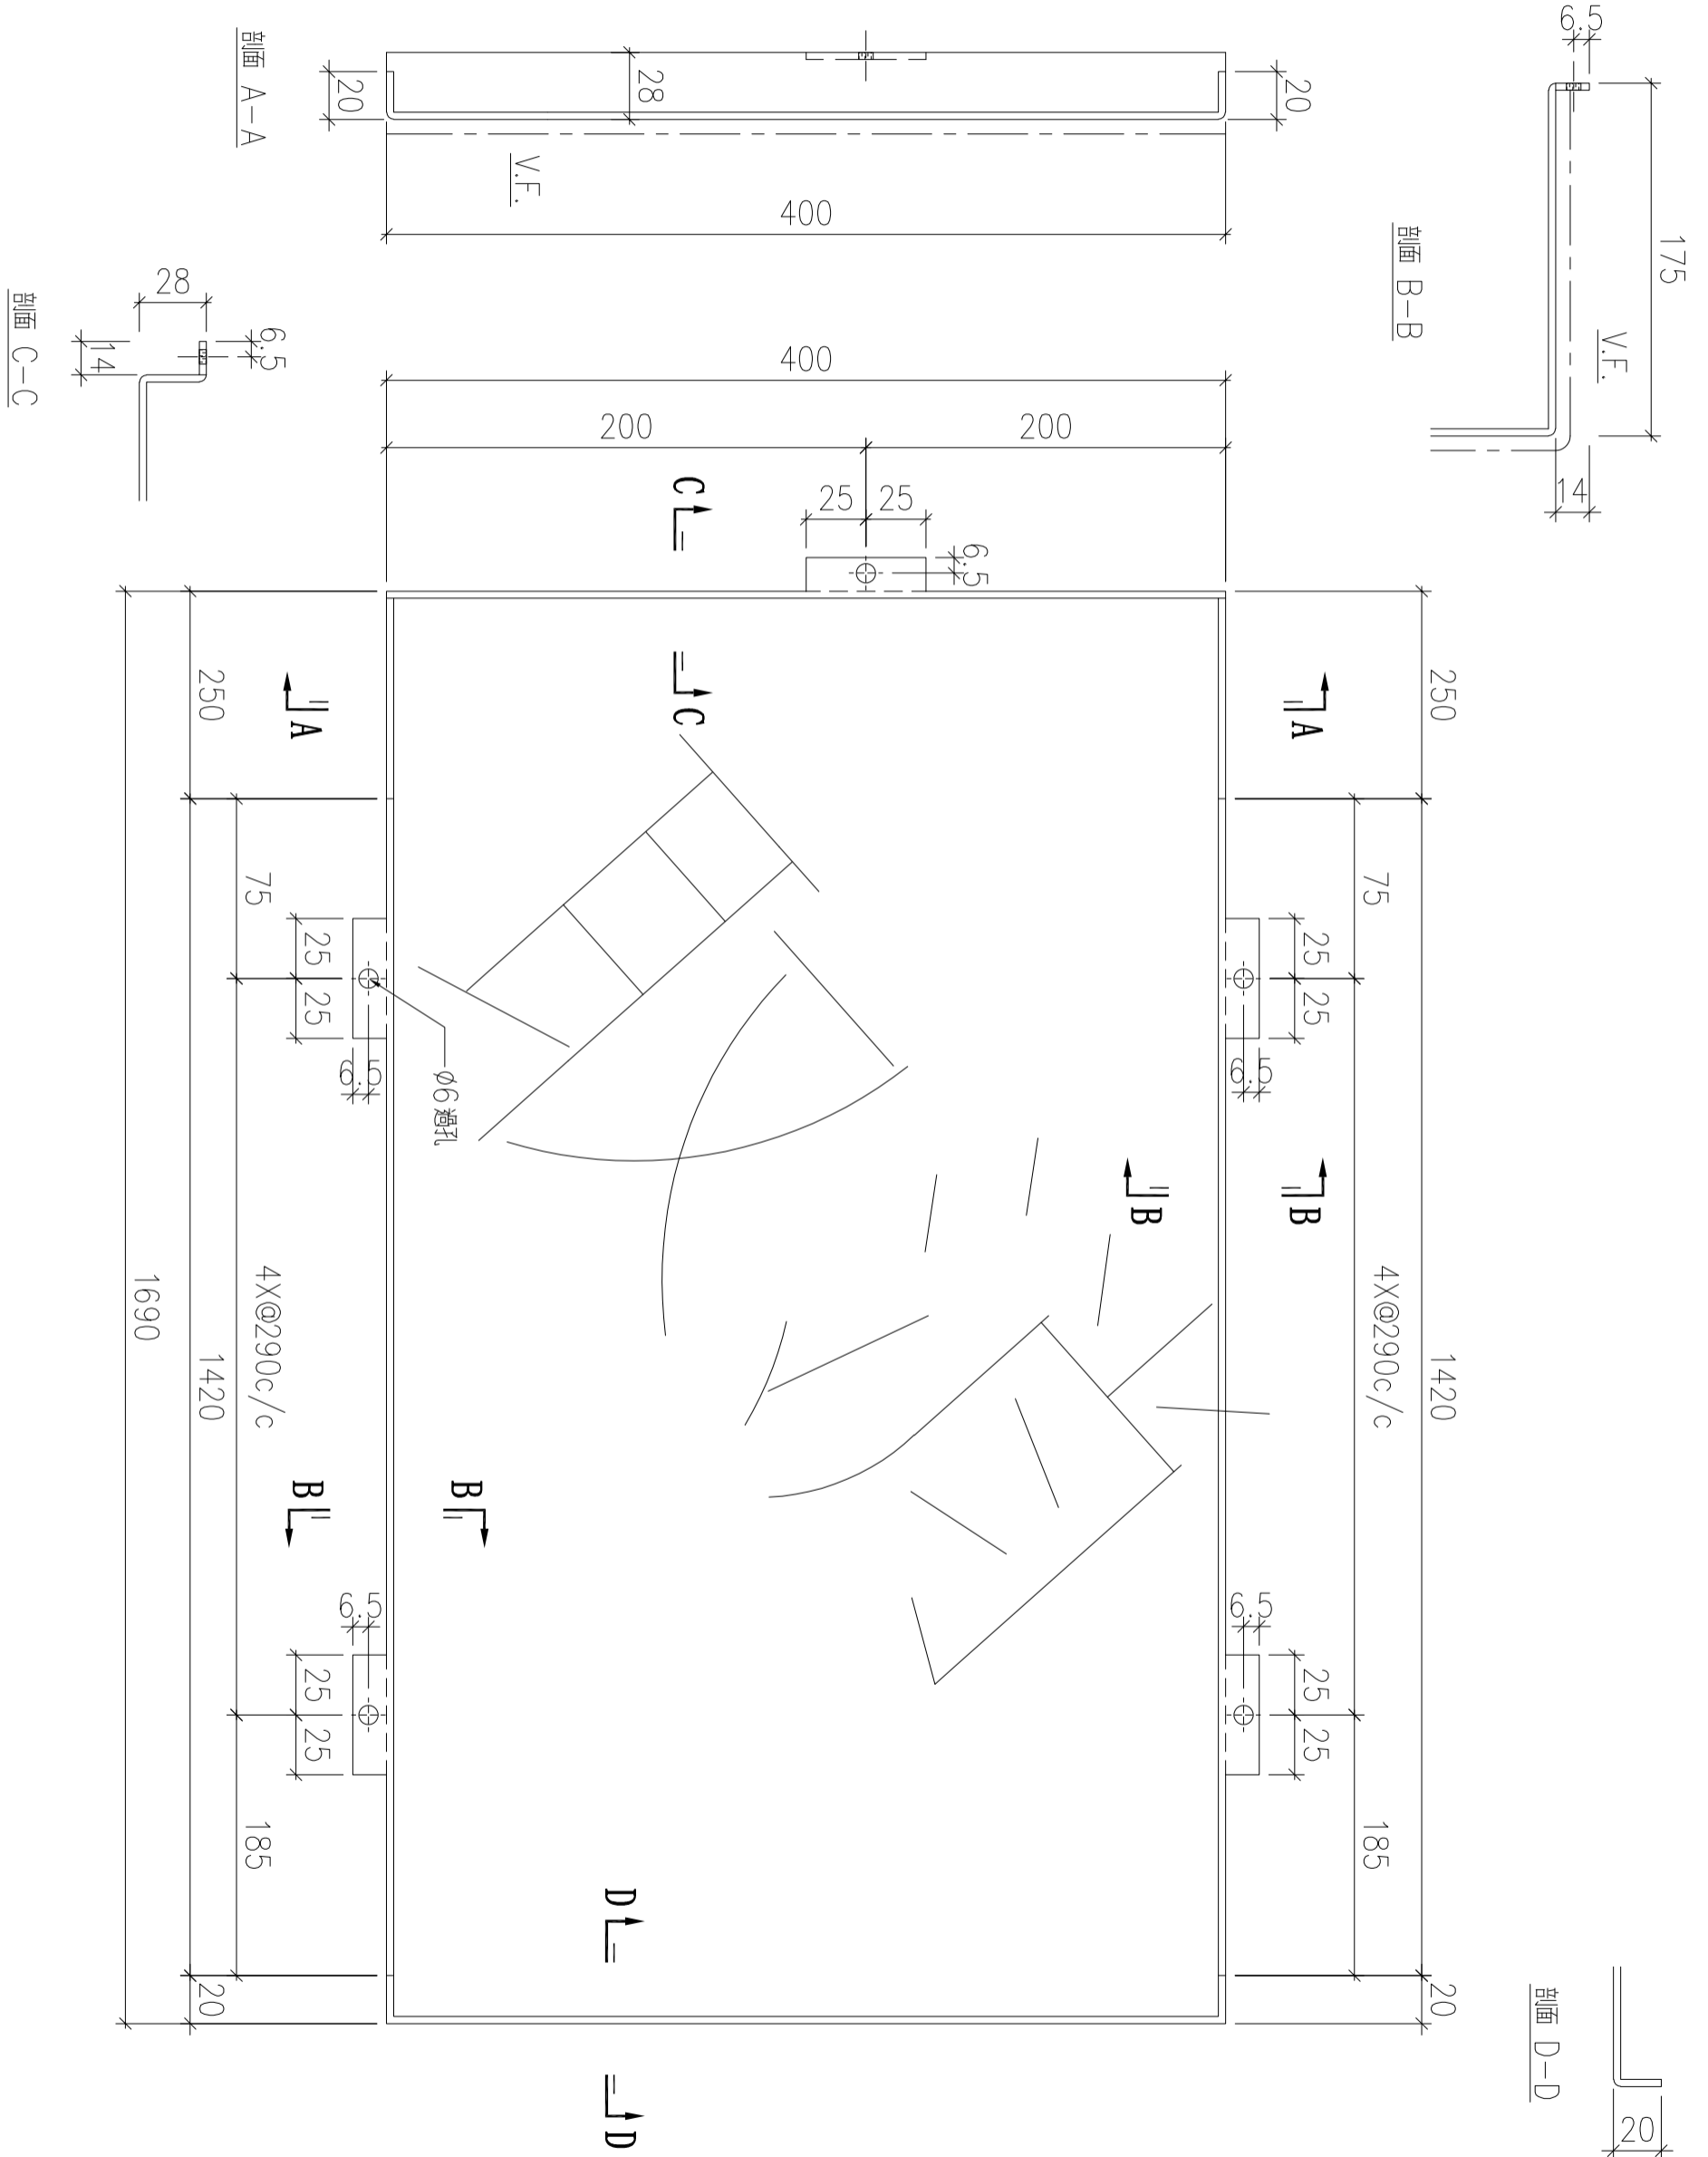

序號	物料編號	數量	安裝位置	樓層
01	T1-ALC-AP51	15	見派位圖	T1 FLAT A 6~22/F

名稱	天花鋁板加工圖	制圖	LHR	2022.3.29	修改		
材料	3mm厚鋁板 (3003H14)	復核	-	-	日期		
顏色	EC-DG-D334232-ZD1(閃粉古銅)	批准			圖號	J853-ALC-AP358	

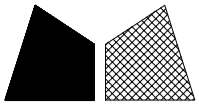

美特鋁質 有限公司
MIDI Aluminium Fabricator Ltd.


工程號

J853

地盤


錦上路

送地盤

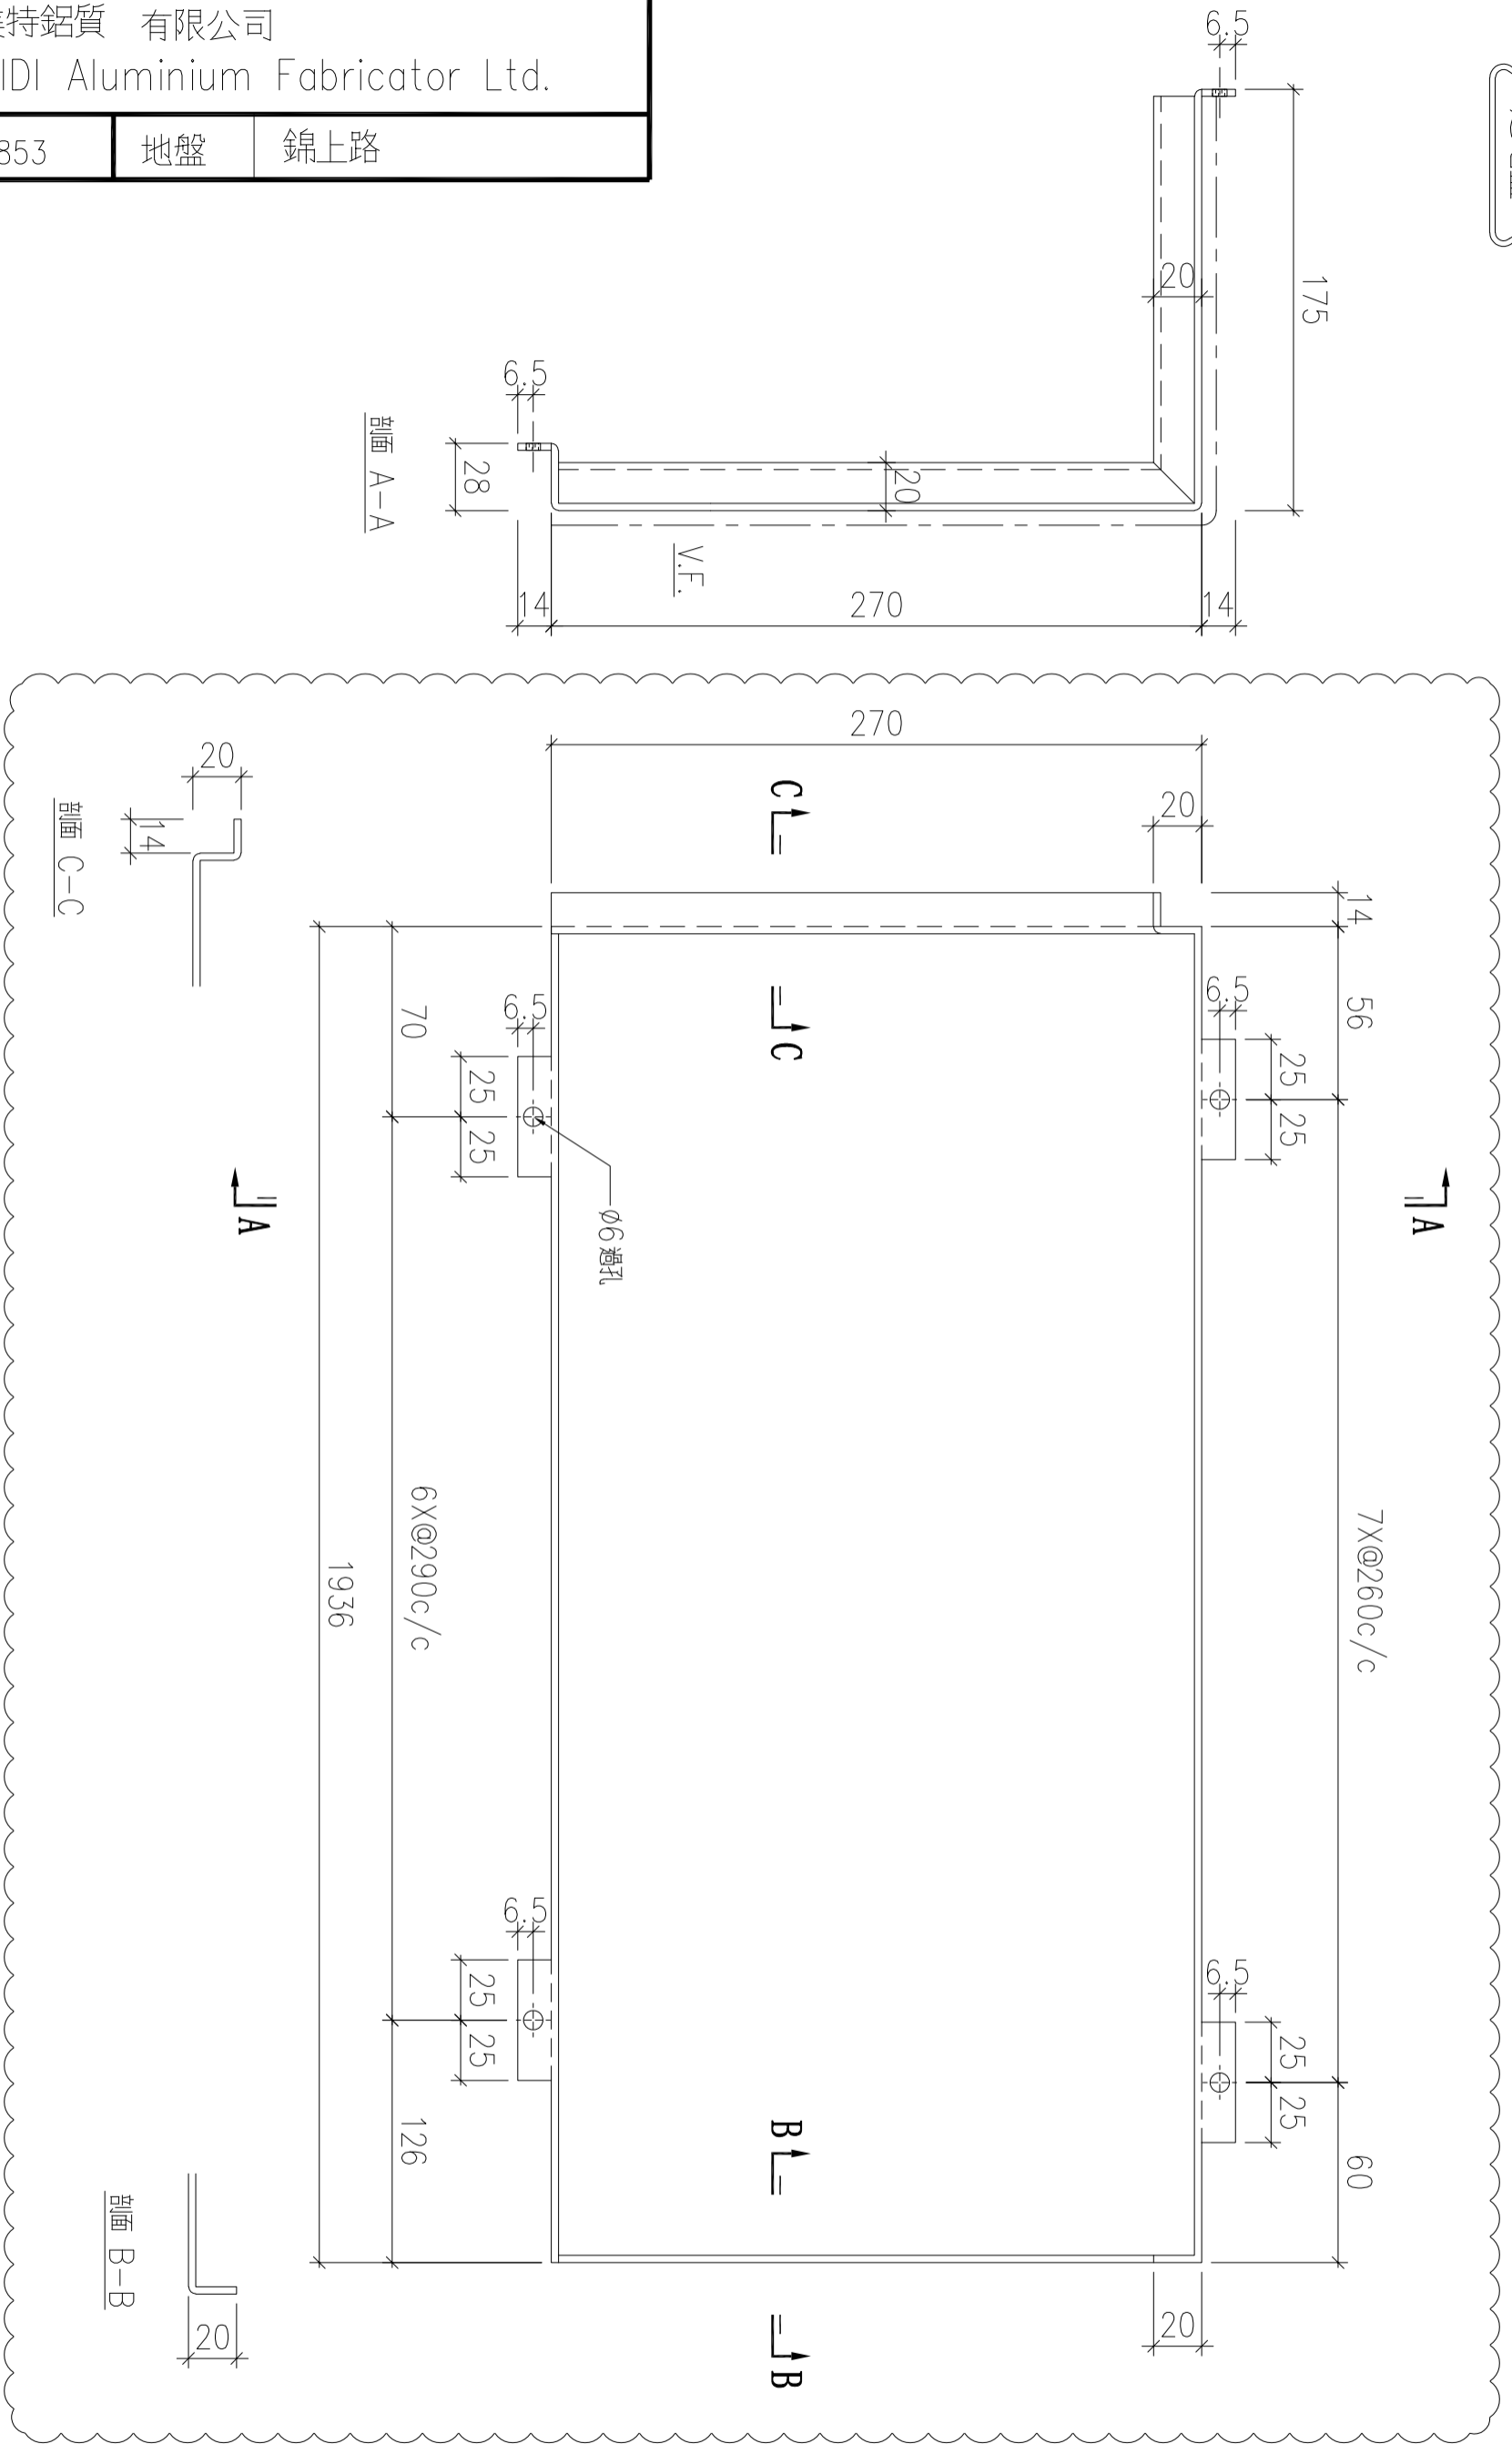

序號	物料編號	數量	安裝位置	樓層
01	T1-ALC-AP52	15	見派位圖	T1 FLAT A 6~22/F

名稱	天花鋁板加工圖	制圖	LHR	2022.3.29	修改	A
材料	3mm厚鋁板 (3003H14)	復核	-	-	日期	2022.8.3
顏色	EC-DG-D334232-ZD1(閃粉古銅)	批准			圖號	J853-ALC-AP359

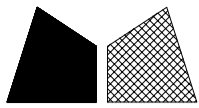

美特鋁質 有限公司
MIDI Aluminium Fabricator Ltd.



工程號

J853


地盤

錦上路

送地盤

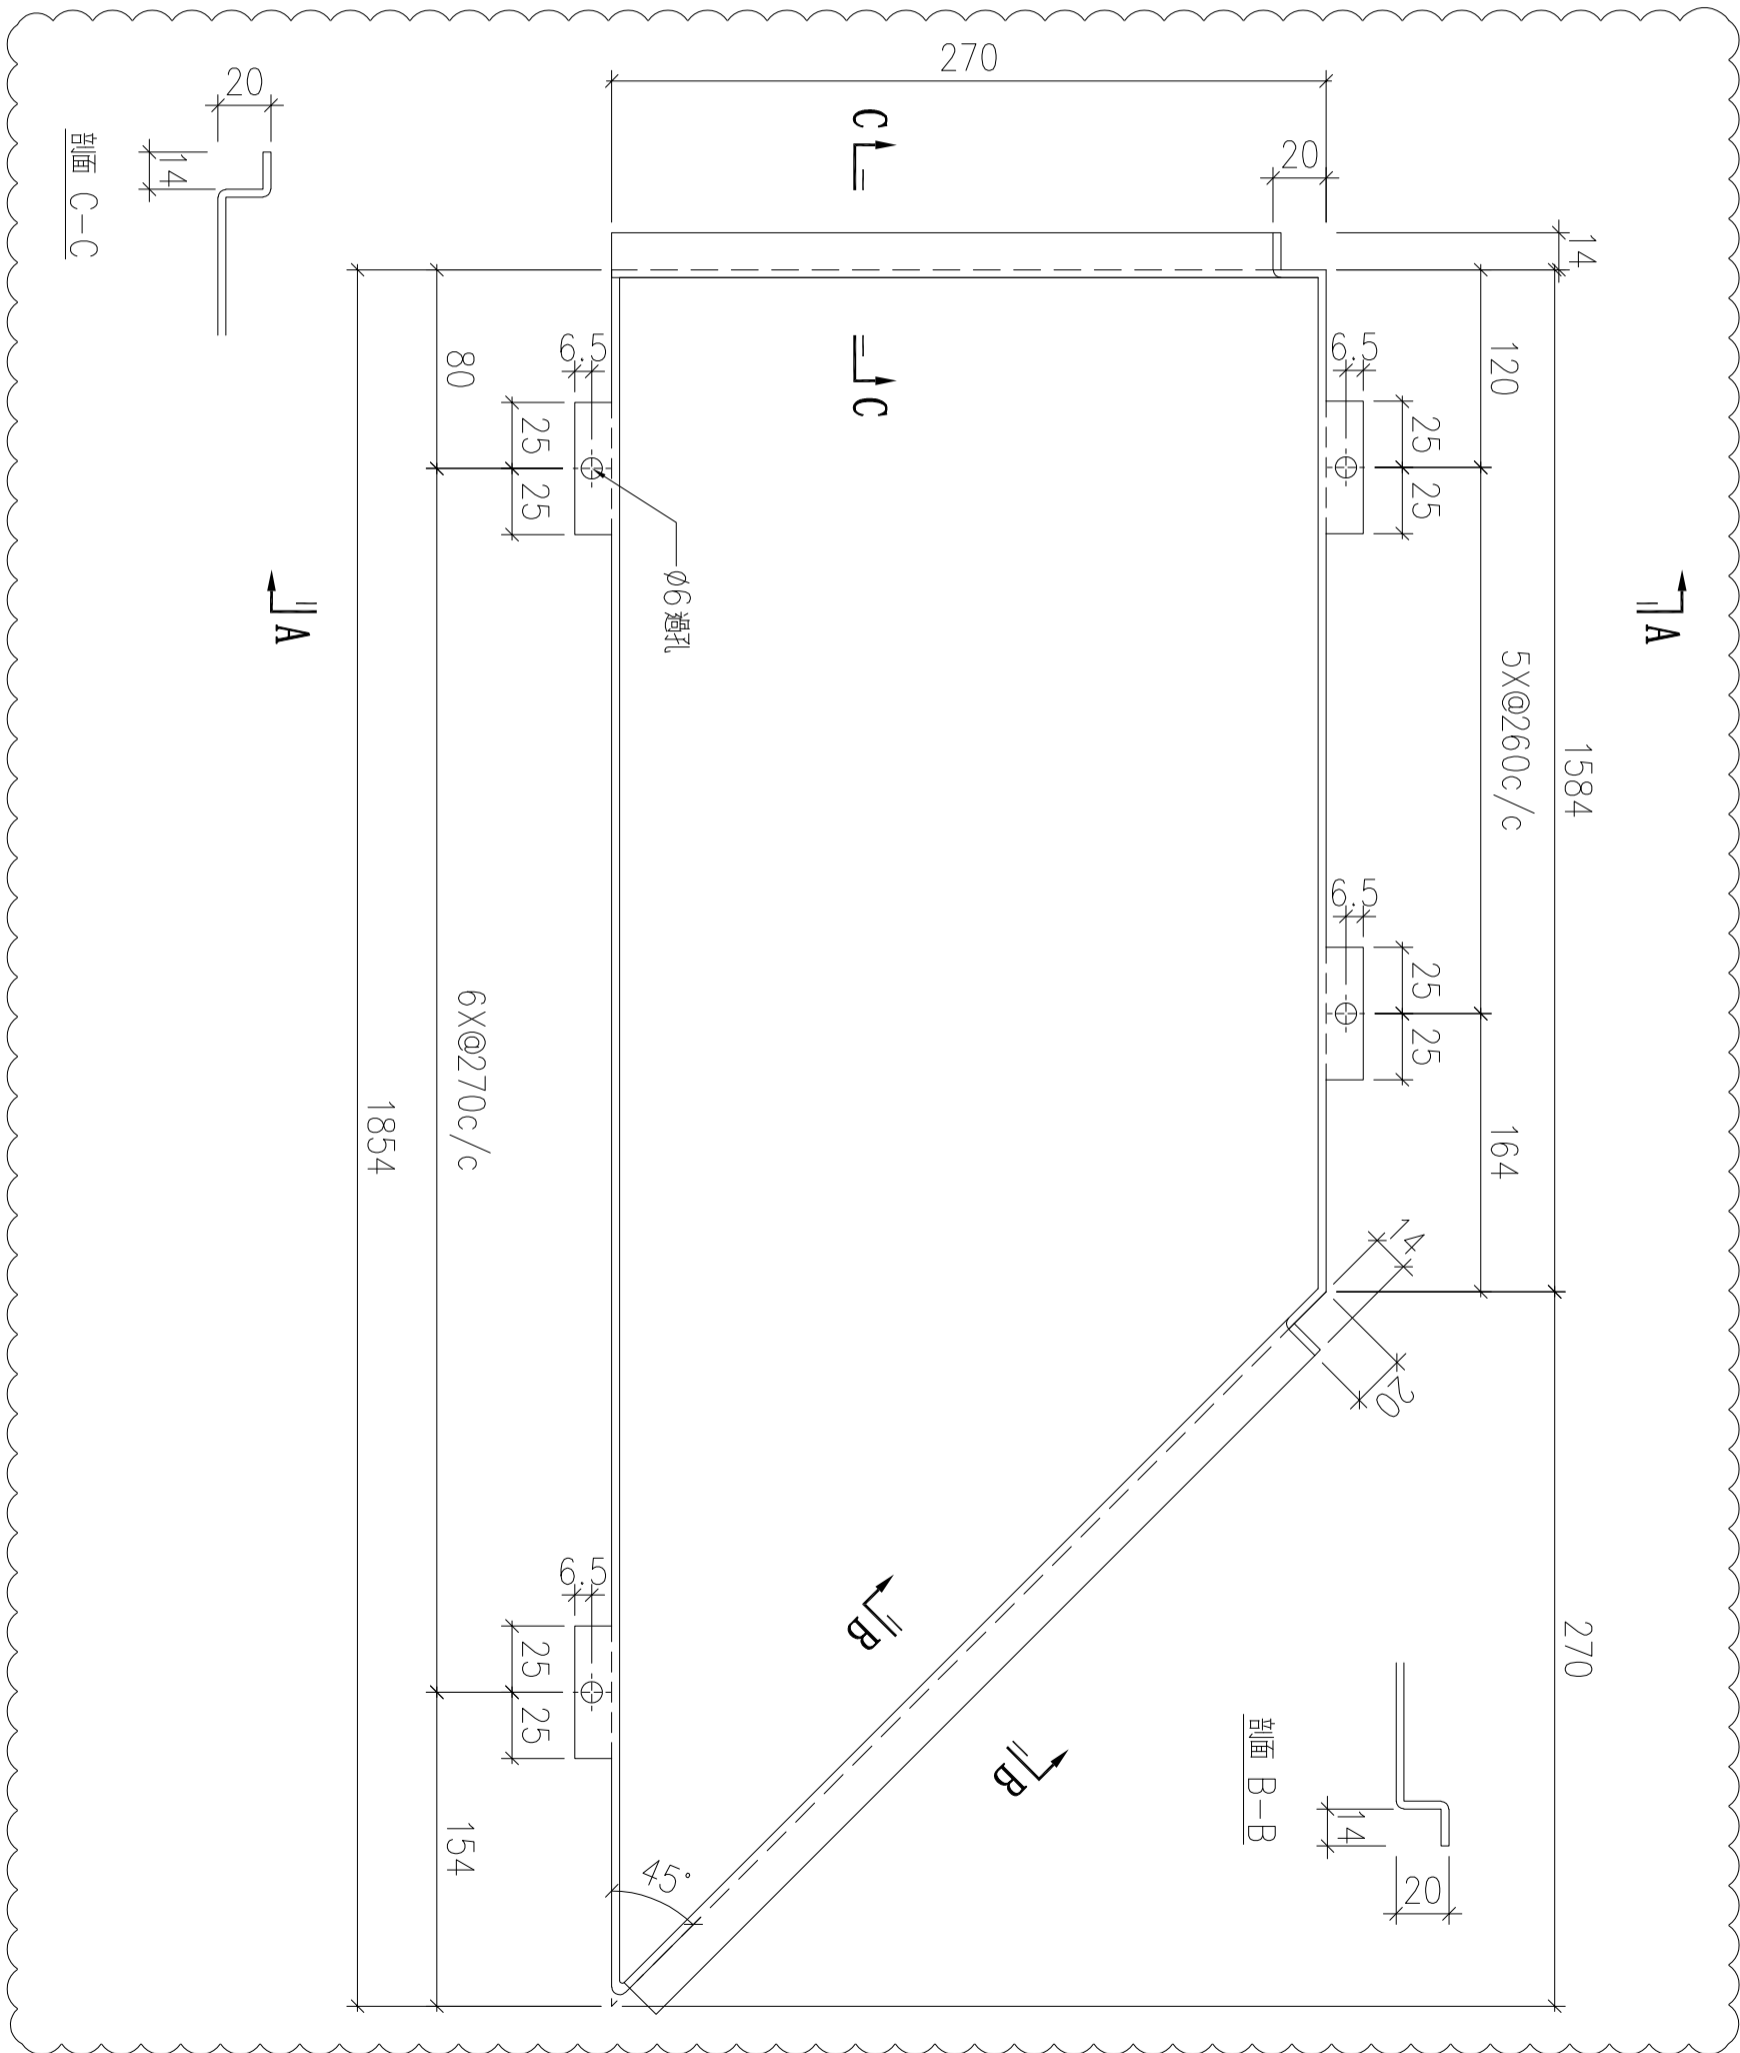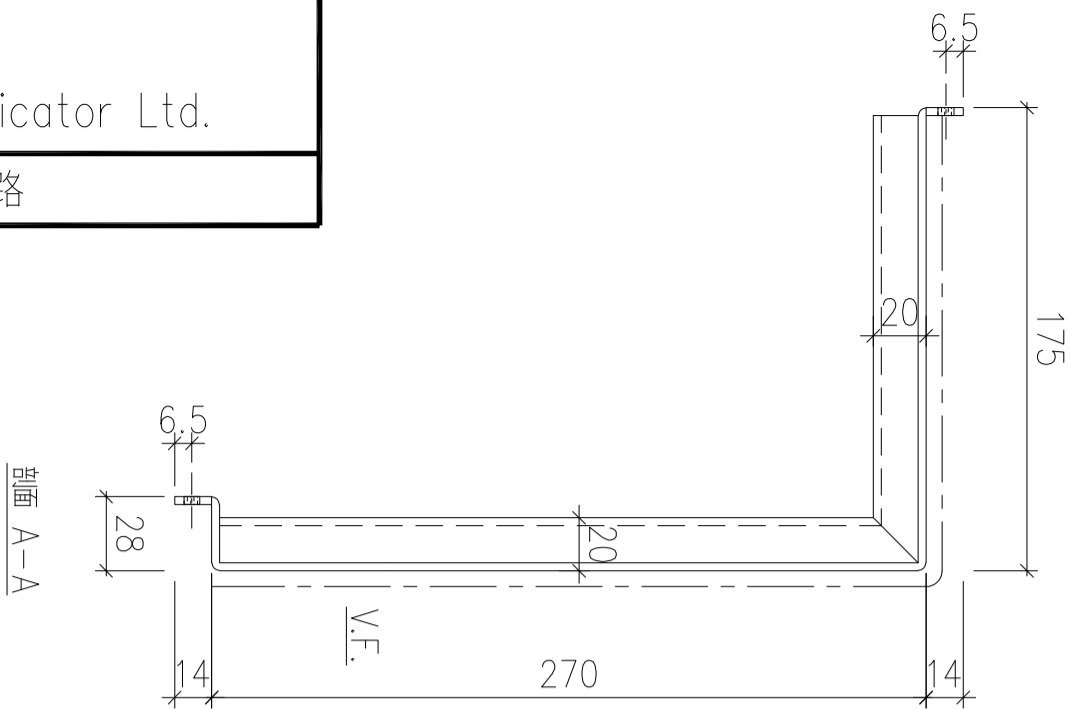


剖面 C-C

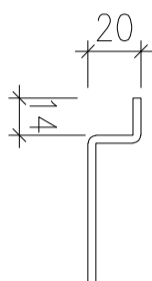

A-A


A-A

剖面 B-B

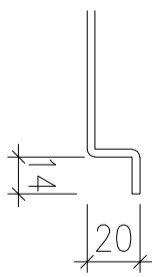

序號	物料編號	數量	安裝位置	樓層
01	T1-ALC-AP53	15	見派位圖	T1 FLAT A 6~22/F

名稱	天花鋁板加工圖	制圖	LHR	2022.3.29	修改	A
材料	3mm厚鋁板 (3003H14)	復核	-	-	日期	2022.8.3
顏色	EC-DG-D334232-ZD1(閃粉古銅)	批準			圖號	J853-ALC-AP360

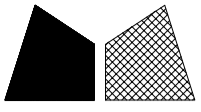

美特鋁質 有限公司
MIDI Aluminium Fabricator Ltd.

工程號



J853

地盤

錦上路


送地盤

新增

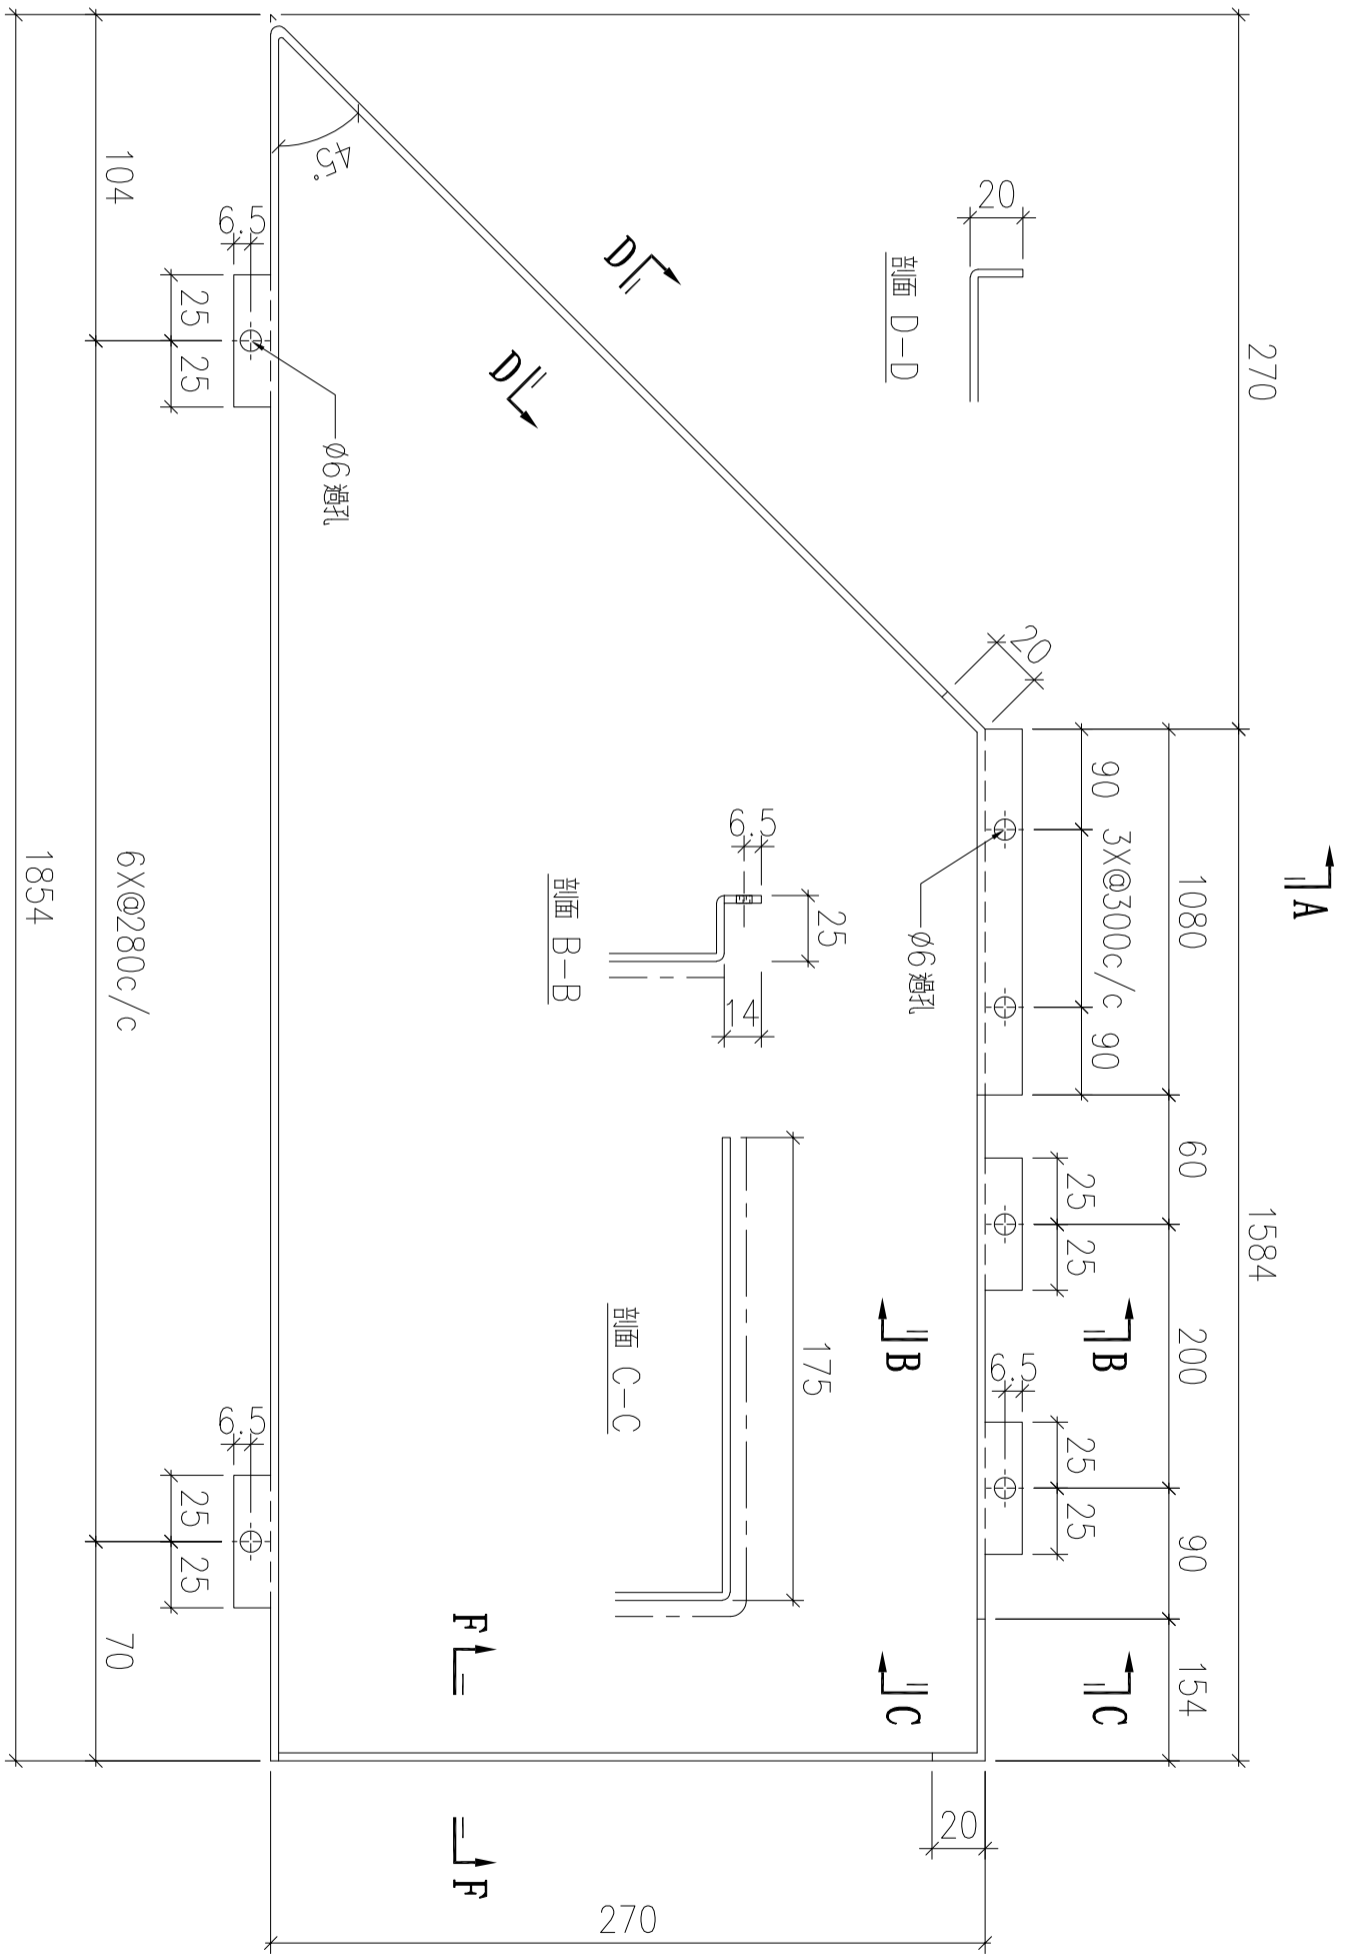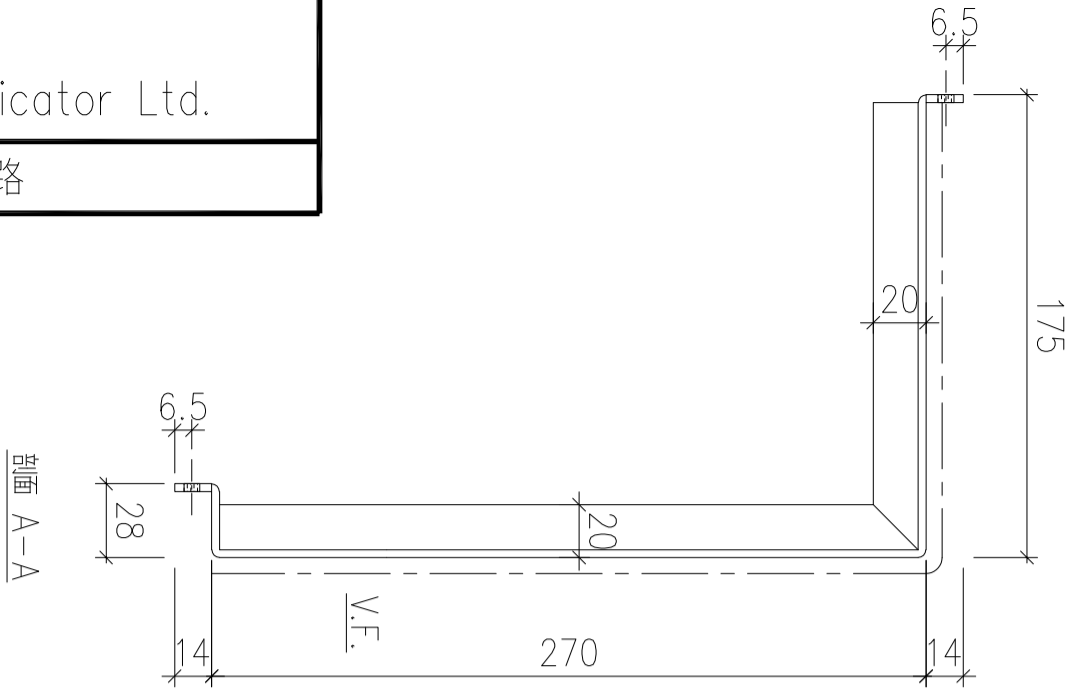

序號	物料編號	數量	安裝位置	樓層
01	T1-ALC-AP13A	1	見派位圖	T1 FLAT A 23/F

名稱	天花鋁板加工圖	制圖	LHR	2022.8.3	修改		
材料	3mm厚鋁板 (3003H14)	復核	-	-	日期		
顏色	EC-DG-D334232-ZD1(閃粉古銅)	批准			圖號	J853-ALC-AP360A	

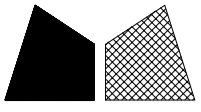

美特鋁質 有限公司
MIDI Aluminium Fabricator Ltd.



工程號

J853

地盤


錦上路

送地盤

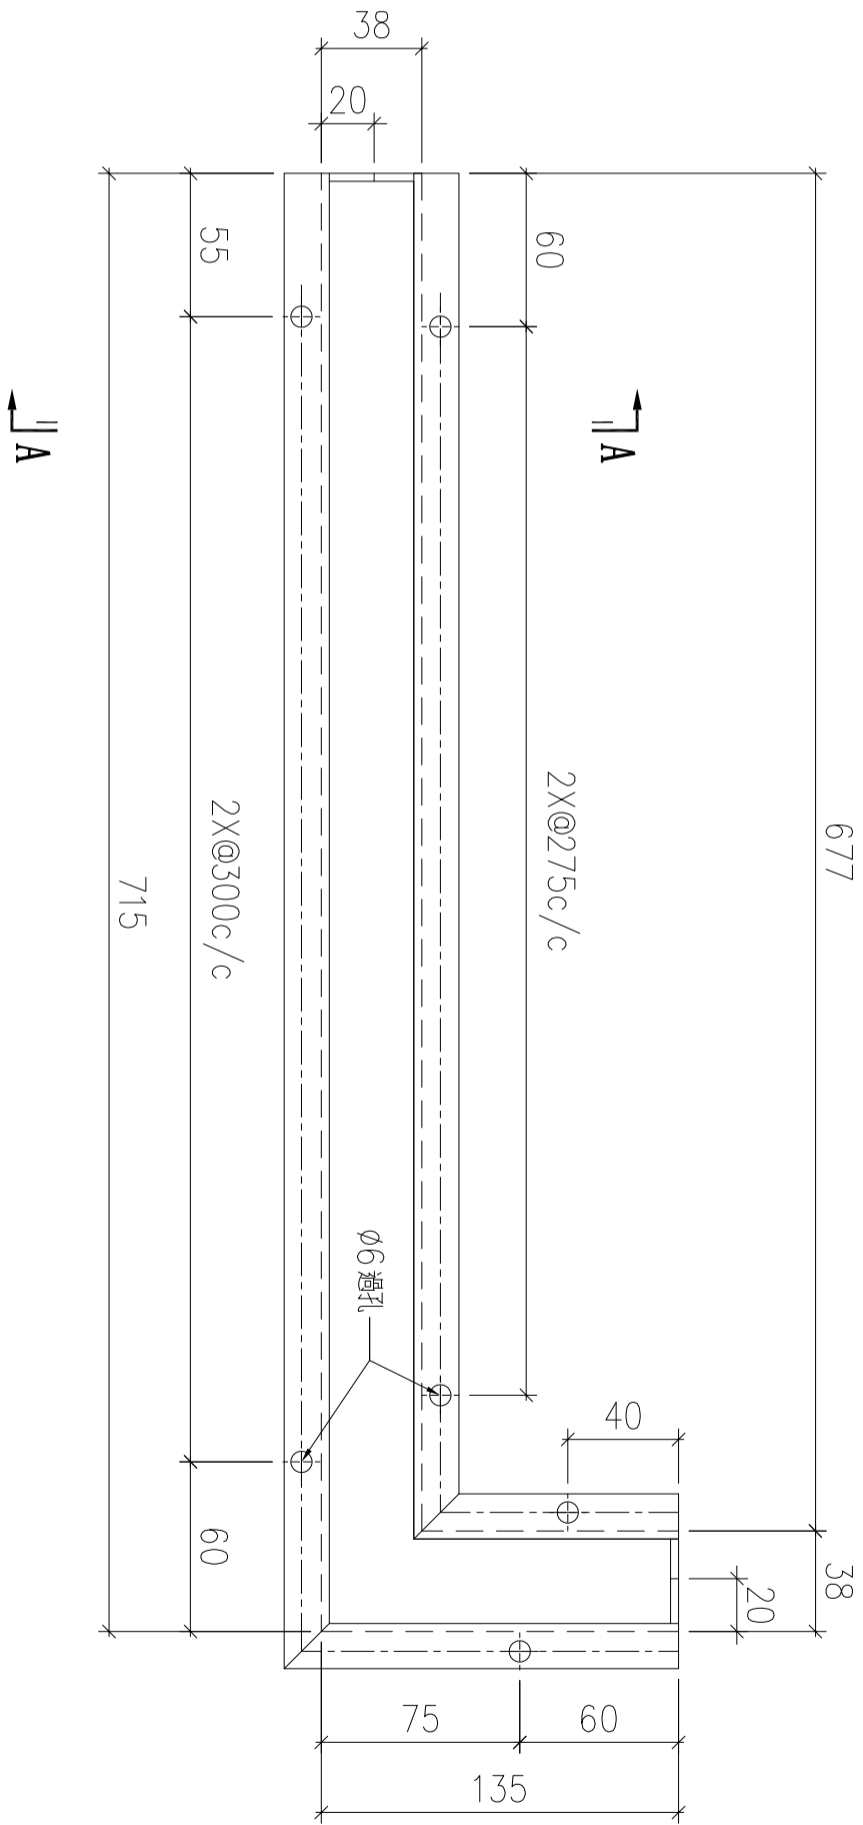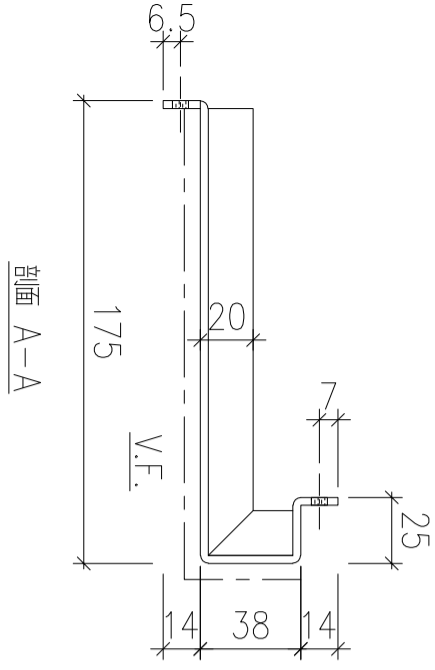

序號	物料編號	數量	安裝位置	樓層
01	T2-ALC-AP16	9	見派位圖	T2 FLAT D 6~16/F
02	T3-ALC-AP16	9	見派位圖	T3 FLAT D 6~16/F
03				
04	T3-ALC-AP59	1	見派位圖	T3 FLAT A 26/F

名稱	天花鋁板加工圖	制圖	LHR	2022.2.19	修改	A	B
材料	3mm厚鋁板 (3003H14)	復核	-	-	日期	2022.5.27	2022.8.3
顏色	EC-DG-D334232-ZD1(閃粉古銅)	批準			圖號	J853-ALC-AP260	

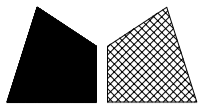

美特鋁質 有限公司
MIDI Aluminium Fabricator Ltd.



工程號

J853

地盤


錦上路

送地盤

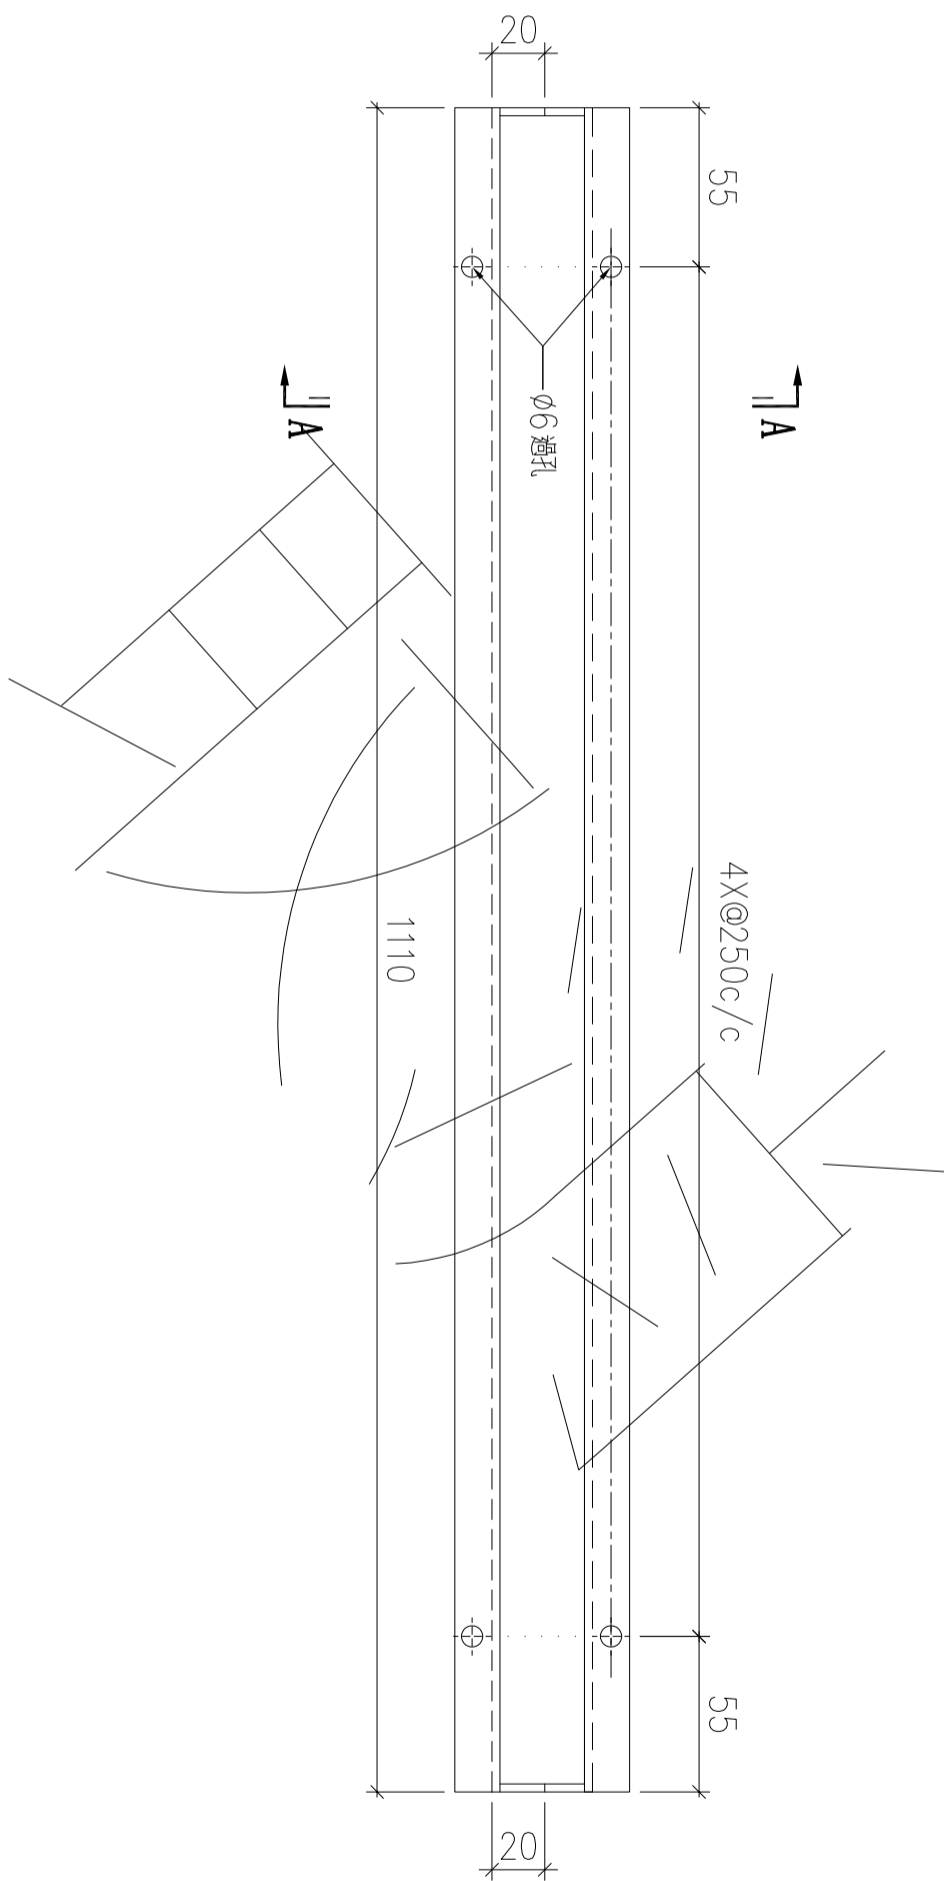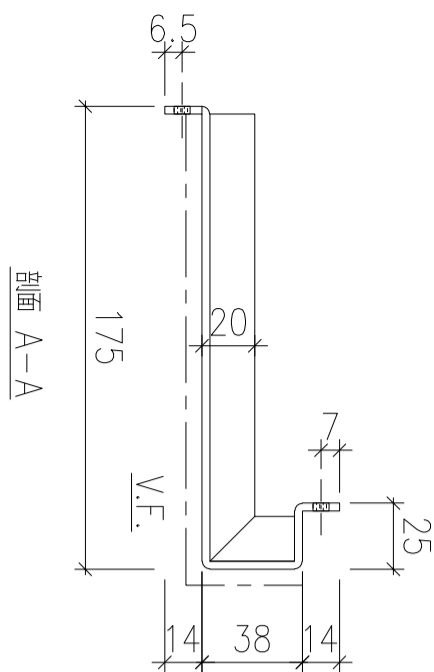

序號	物料編號	數量	安裝位置	樓層
01	T2-ALC-AP47	1	見派位圖	T2 FLAT B 5/F
02	T2-ALC-AP52	1	見派位圖	T2 FLAT C 5/F

名稱	天花鋁板加工圖	制圖	LHR	2022.2.19	修改	A	
材料	3mm厚鋁板 (3003H14)	復核	-	-	日期	2022.5.27	
顏色	EC-DG-D334232-ZD1(閃粉古銅)	批準			圖號	J853-ALC-AP265	

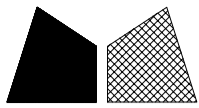

美特鋁質 有限公司
MIDI Aluminium Fabricator Ltd.



工程號

J853

地盤


錦上路

送地盤

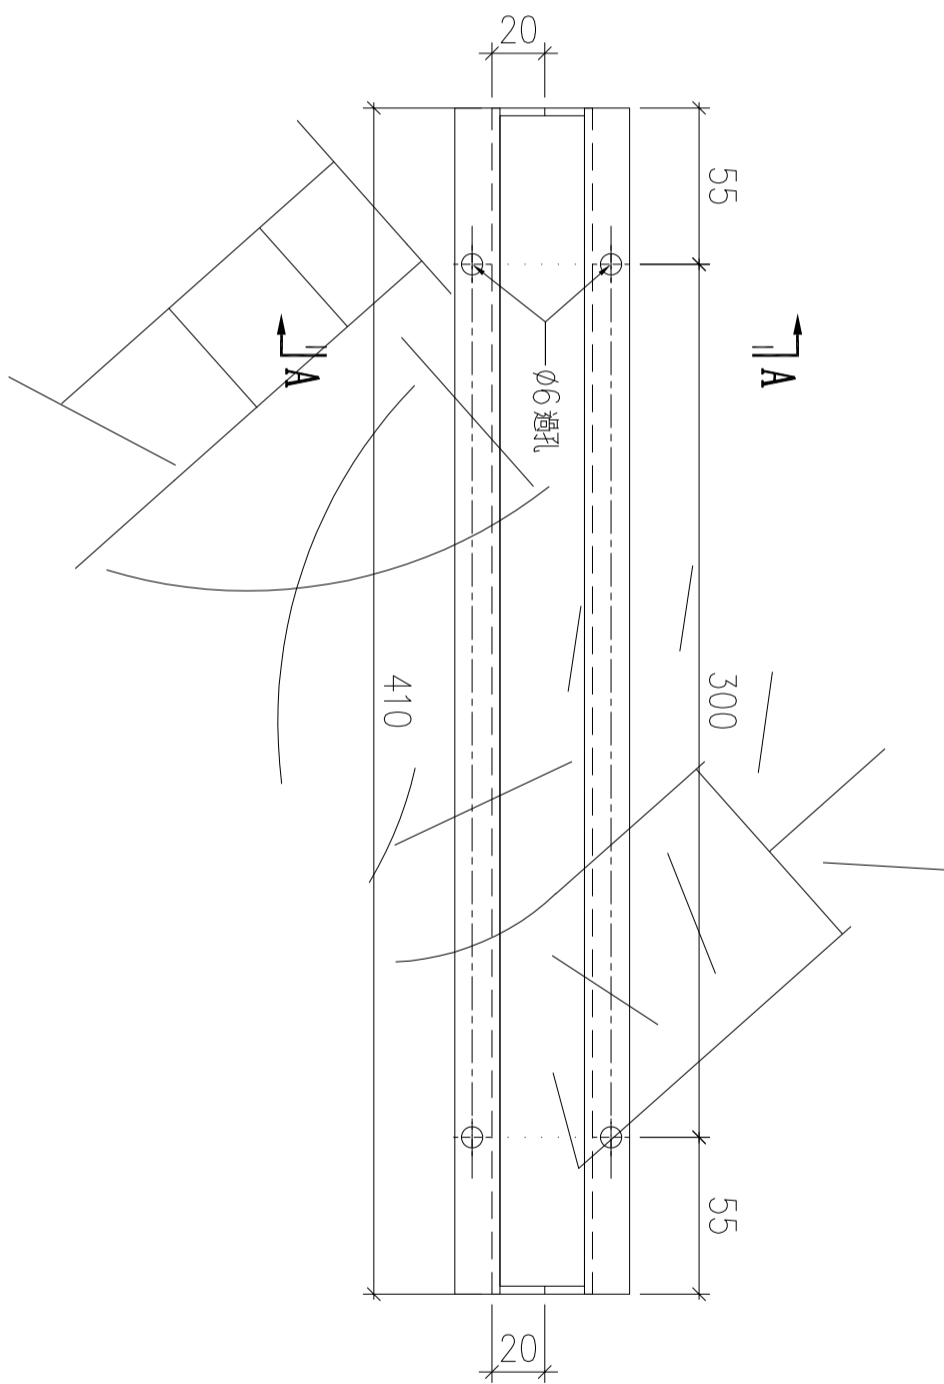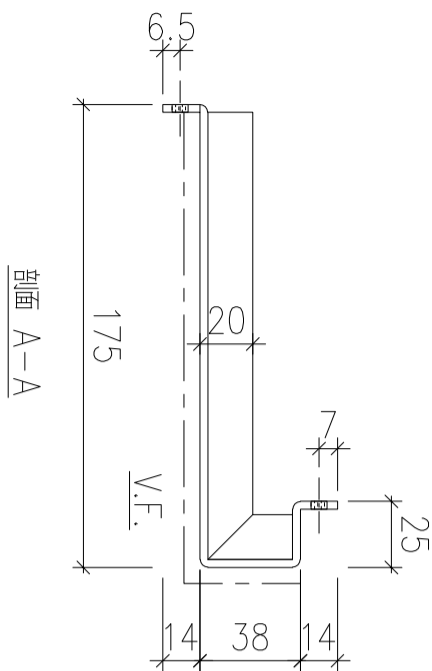

序號	物料編號	數量	安裝位置	樓層
01	T2-ALC-AP56	1	見派位圖	T2 FLAT C 5/F

名稱	天花鋁板加工圖	制圖	LHR	2022.2.19	修改	A		
材料	3mm厚鋁板 (3003H14)	復核	-	-	日期	2022.5.27		
顏色	EC-DG-D334232-ZD1(閃粉古銅)	批準			圖號	J853-ALC-AP267		

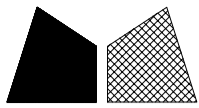

美特鋁質 有限公司
MIDI Aluminium Fabricator Ltd.


工程號

J853

地盤


錦上路

送地盤

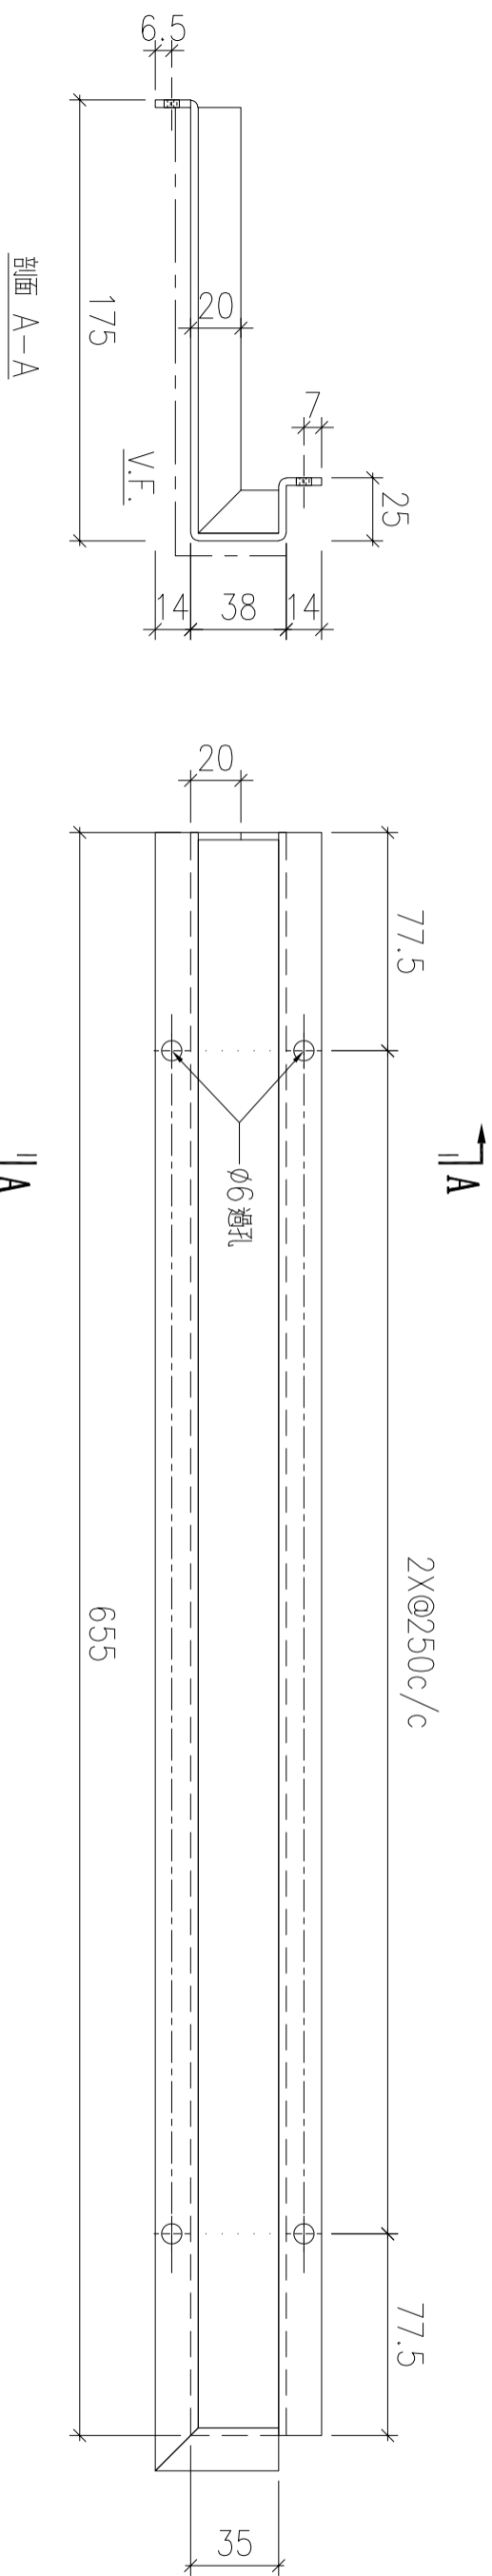

序號	物料編號	數量	安裝位置	樓層
01	T2-ALC-AP68	7	見派位圖	T2 FLAT A 17~23/F
02	T2-ALC-AP68	2	見派位圖	T2 FLAT A 25~26/F
03	T3-ALC-AP58	1	見派位圖	T3 FLAT A 26/F

名稱	天花鋁板加工圖	制圖	LHR	2022.2.19	修改	A	B	C
材料	3mm厚鋁板 (3003H14)	復核	-	-	日期	2022.3.25	2022.5.27	2022.8.3
顏色	EC-DG-D334232-ZD1(閃粉古銅)	批準			圖號	J853-ALC-AP269		

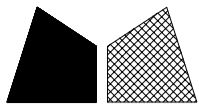

美特鋁質 有限公司
MIDI Aluminium Fabricator Ltd.



工程號

J853

地盤


錦上路

送地盤

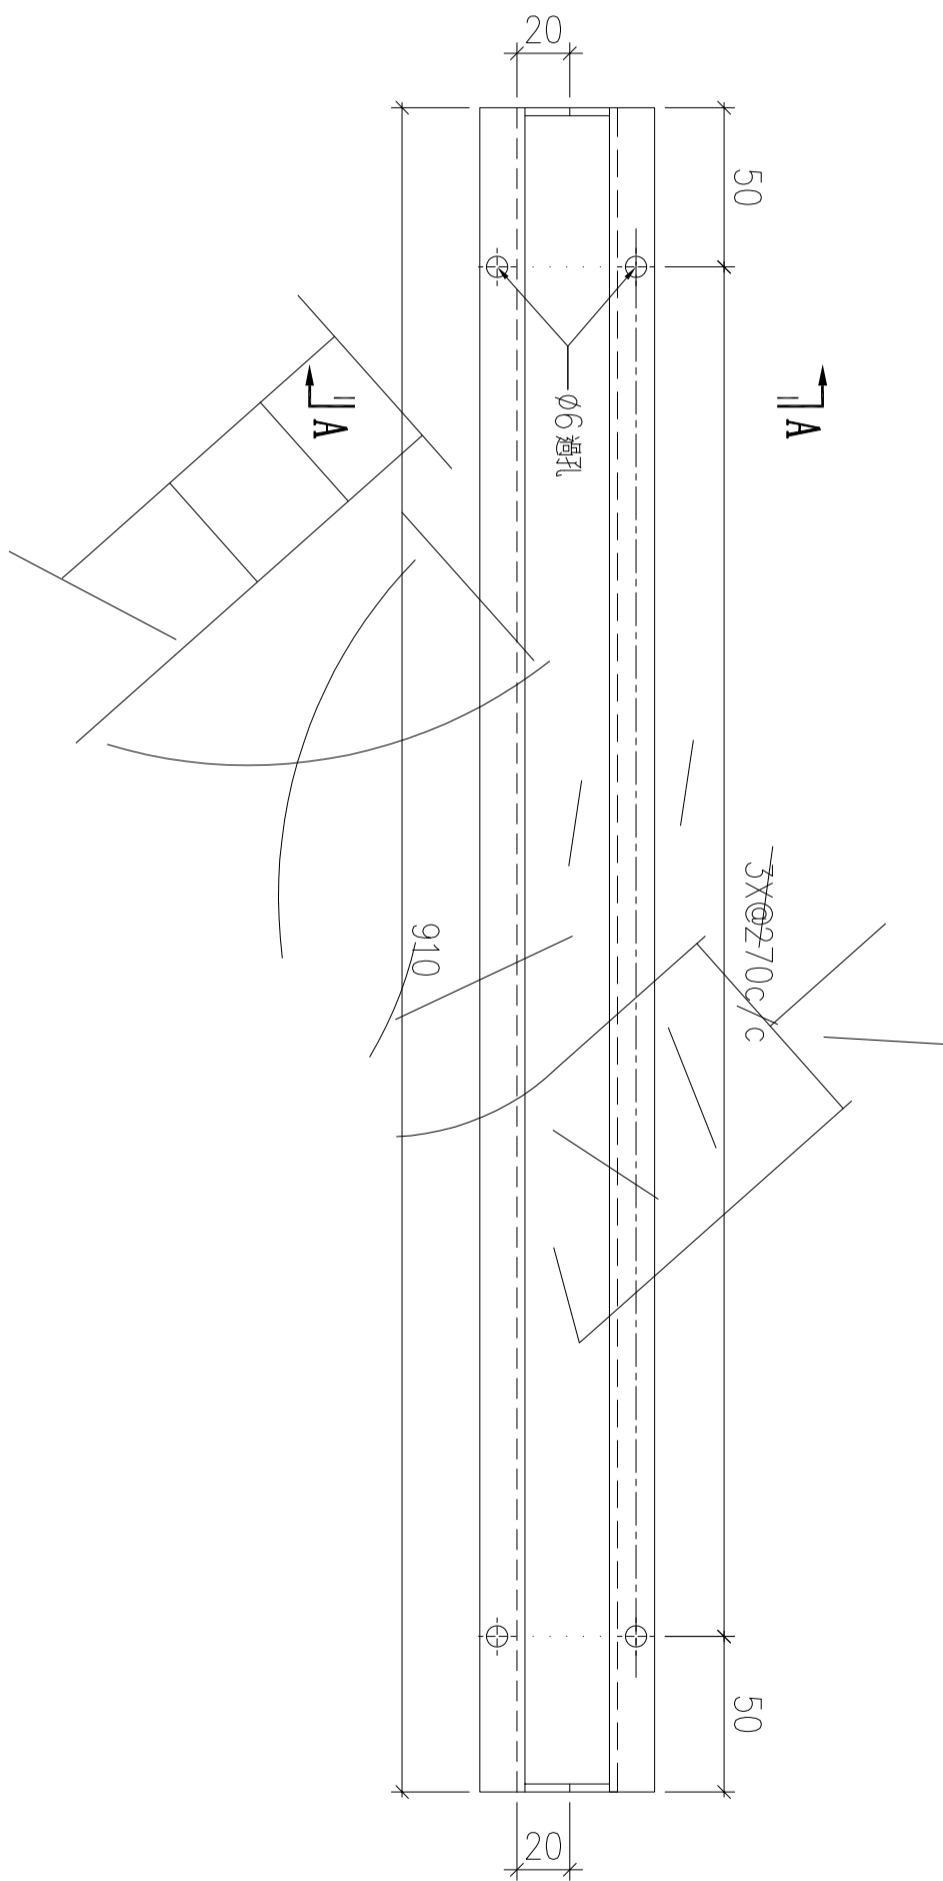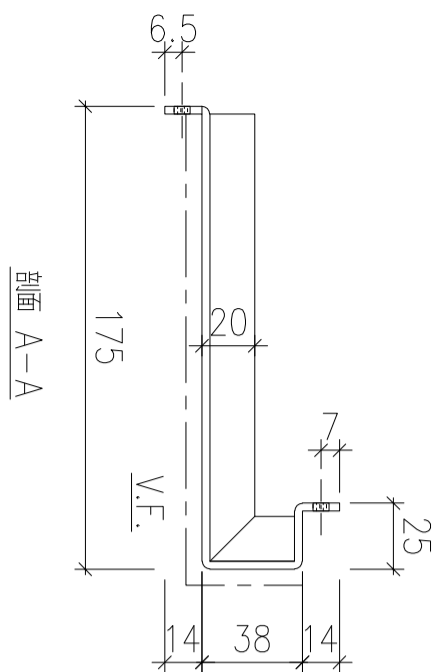

01	T1-ALC-AP05	1	見派位圖	T1 FLAT A 5/F
序號	物料編號	數量	安裝位置	樓層

名稱	天花鋁板加工圖	制圖	LHR	2022.2.19	修改	A	B
材料	3mm厚鋁板 (3003H14)	復核	-	-	日期	2022.3.29	2022.5.26
顏色	EC-DG-D334232-ZD1(閃粉古銅)	批準			圖號	J853-ALC-AP274	

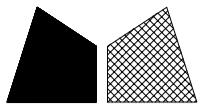

美特鋁質 有限公司
MIDI Aluminium Fabricator Ltd.



工程號

J853

地盤


錦上路

送地盤

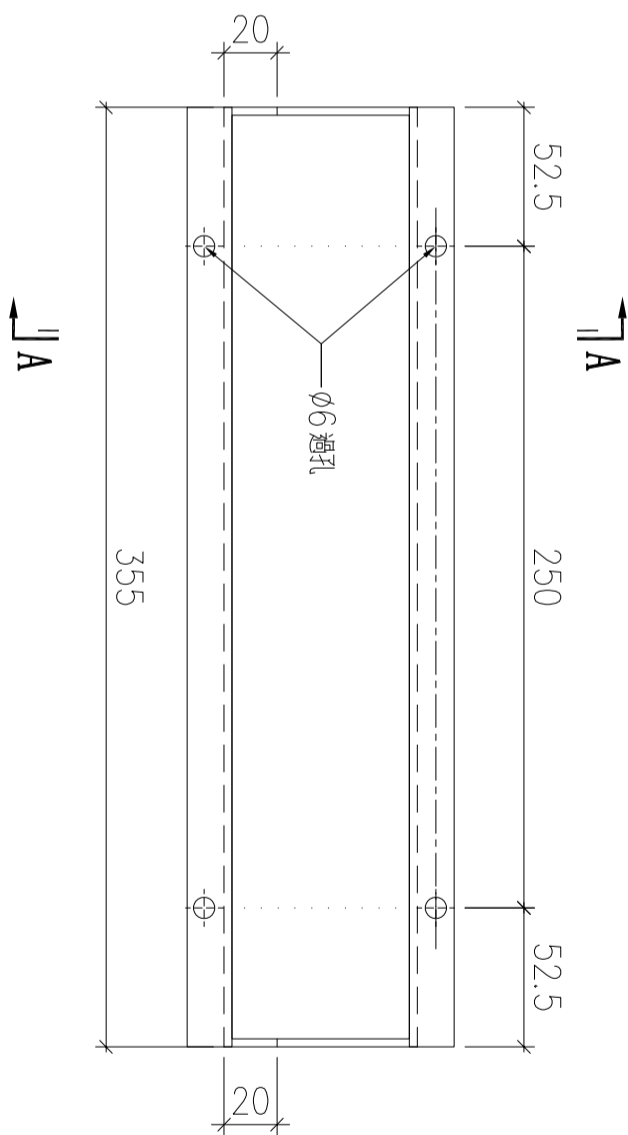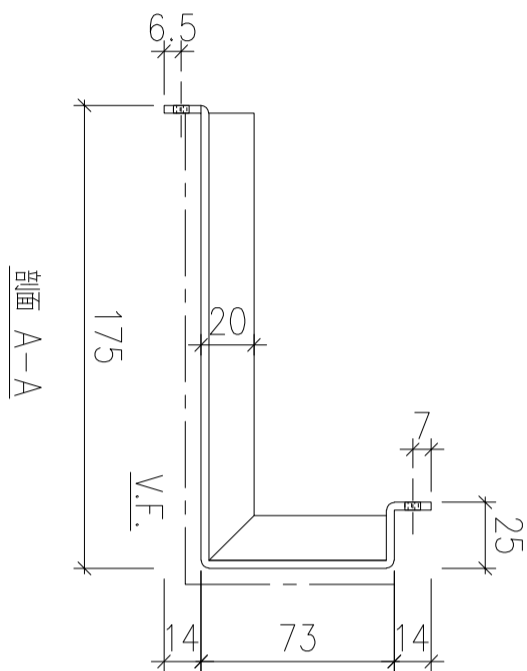

序號	物料編號	數量	安裝位置	樓層
01	T1-ALC-AP38	16	見派位圖	T1 FLAT B 6~23/F

名稱	天花鋁板加工圖	制圖	LHR	2022.2.19	修改	A	B	C
材料	3mm厚鋁板 (3003H14)	復核	-	-	日期	2022.3.30	2022.5.27	
顏色	EC-DG-D334232-ZD1(閃粉古銅)	批準			圖號	J853-ALC-AP277		

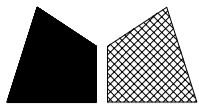

美特鋁質 有限公司
MIDI Aluminium Fabricator Ltd.



工程號

J853

地盤


錦上路

送地盤

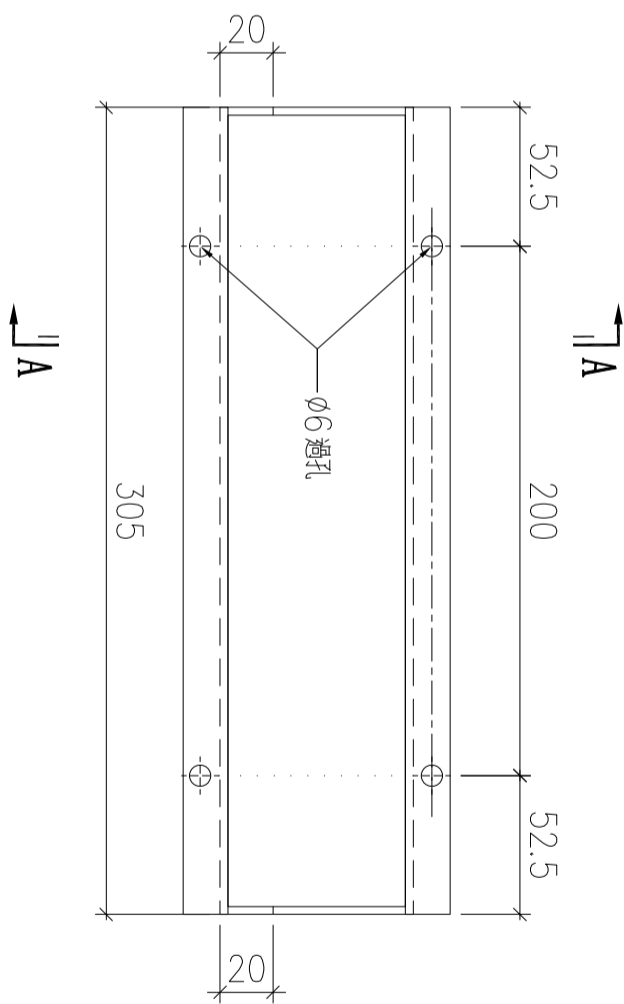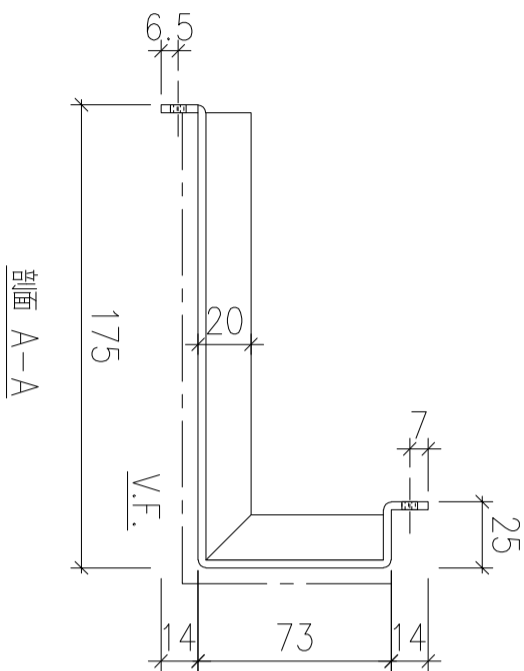

序號	物料編號	數量	安裝位置	樓層
01	T1-ALC-AP39	16	見派位圖	T1 FLAT B 6~23/F
02	T1-ALC-AP39	16	見派位圖	T1 FLAT A 6~23/F

名稱	天花鋁板加工圖	制圖	LHR	2022.2.19	修改	A	B	C
材料	3mm厚鋁板 (3003H14)	復核	-	-	日期	2022.3.30	2022.5.27	2022.8.3
顏色	EC-DG-D334232-ZD1(閃粉古銅)	批準			圖號	J853-ALC-AP278		

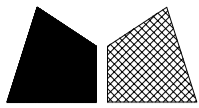

美特鋁質 有限公司
MIDI Aluminium Fabricator Ltd.



工程號

J853

地盤


錦上路

送地盤

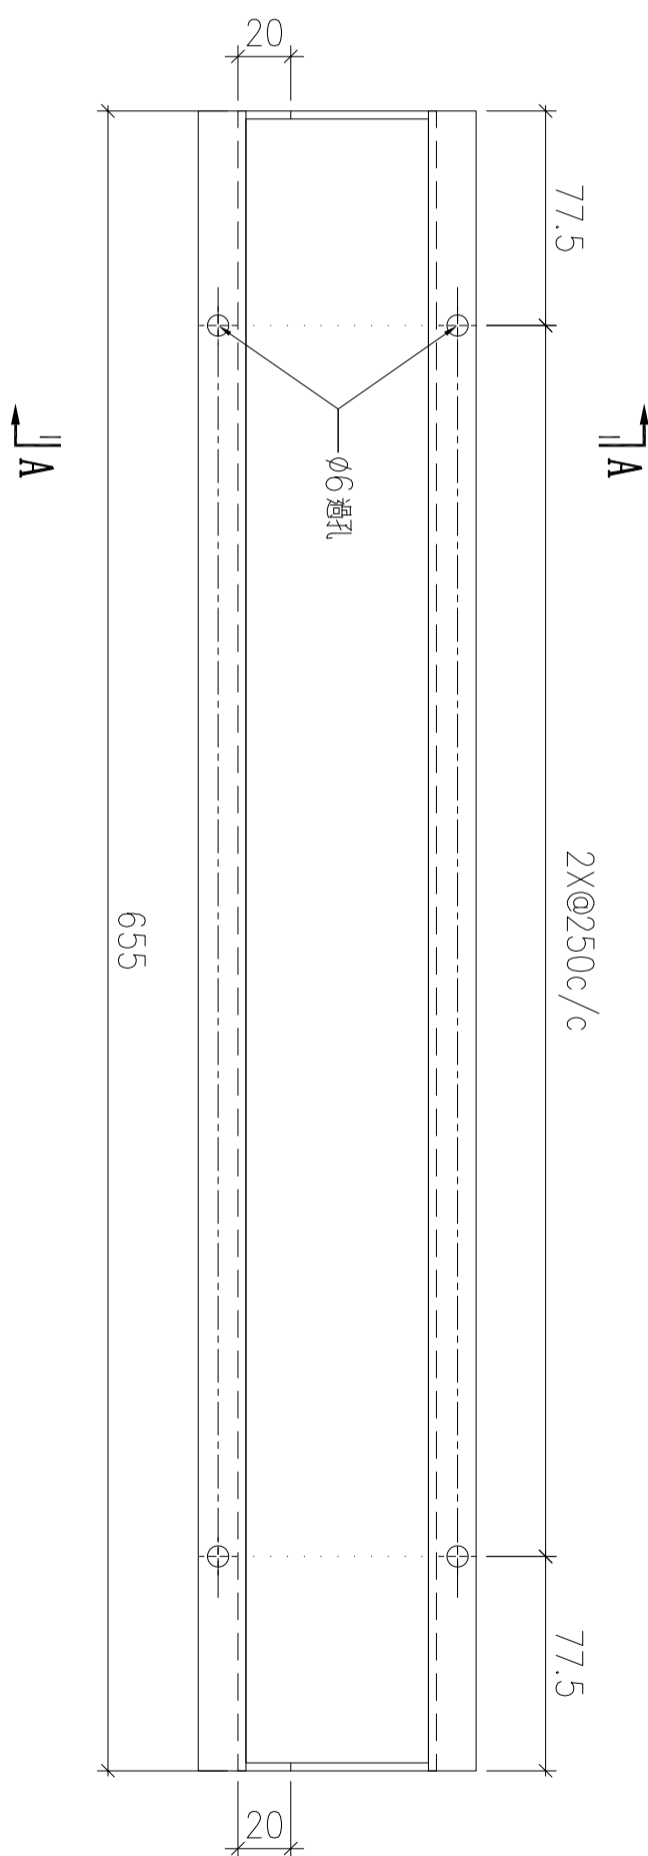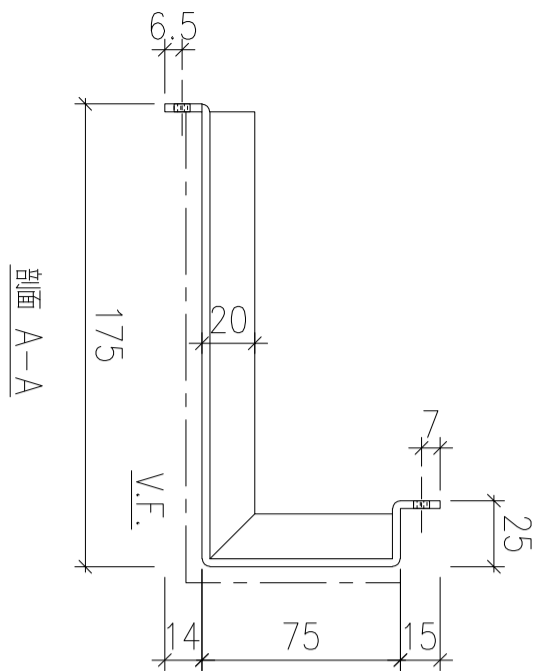

字號	物料編號	數量	安裝位置	樓層
01	T3-ALC-AP81	8	見派位圖	T3 FLAT A 17~25/F

名稱	天花鋁板加工圖	制圖	LHR	2022.3.27	修改	A	B
材料	3mm厚鋁板 (3003H14)	復核	-	-	日期	2022.5.28	2022.8.3
顏色	EC-DG-D334232-ZD1(閃粉古銅)	批準			圖號	J853-ALC-AP366	

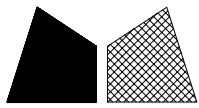

美特鋁質 有限公司
MIDI Aluminium Fabricator Ltd.


工程號

J853

地盤


錦上路

送地盤

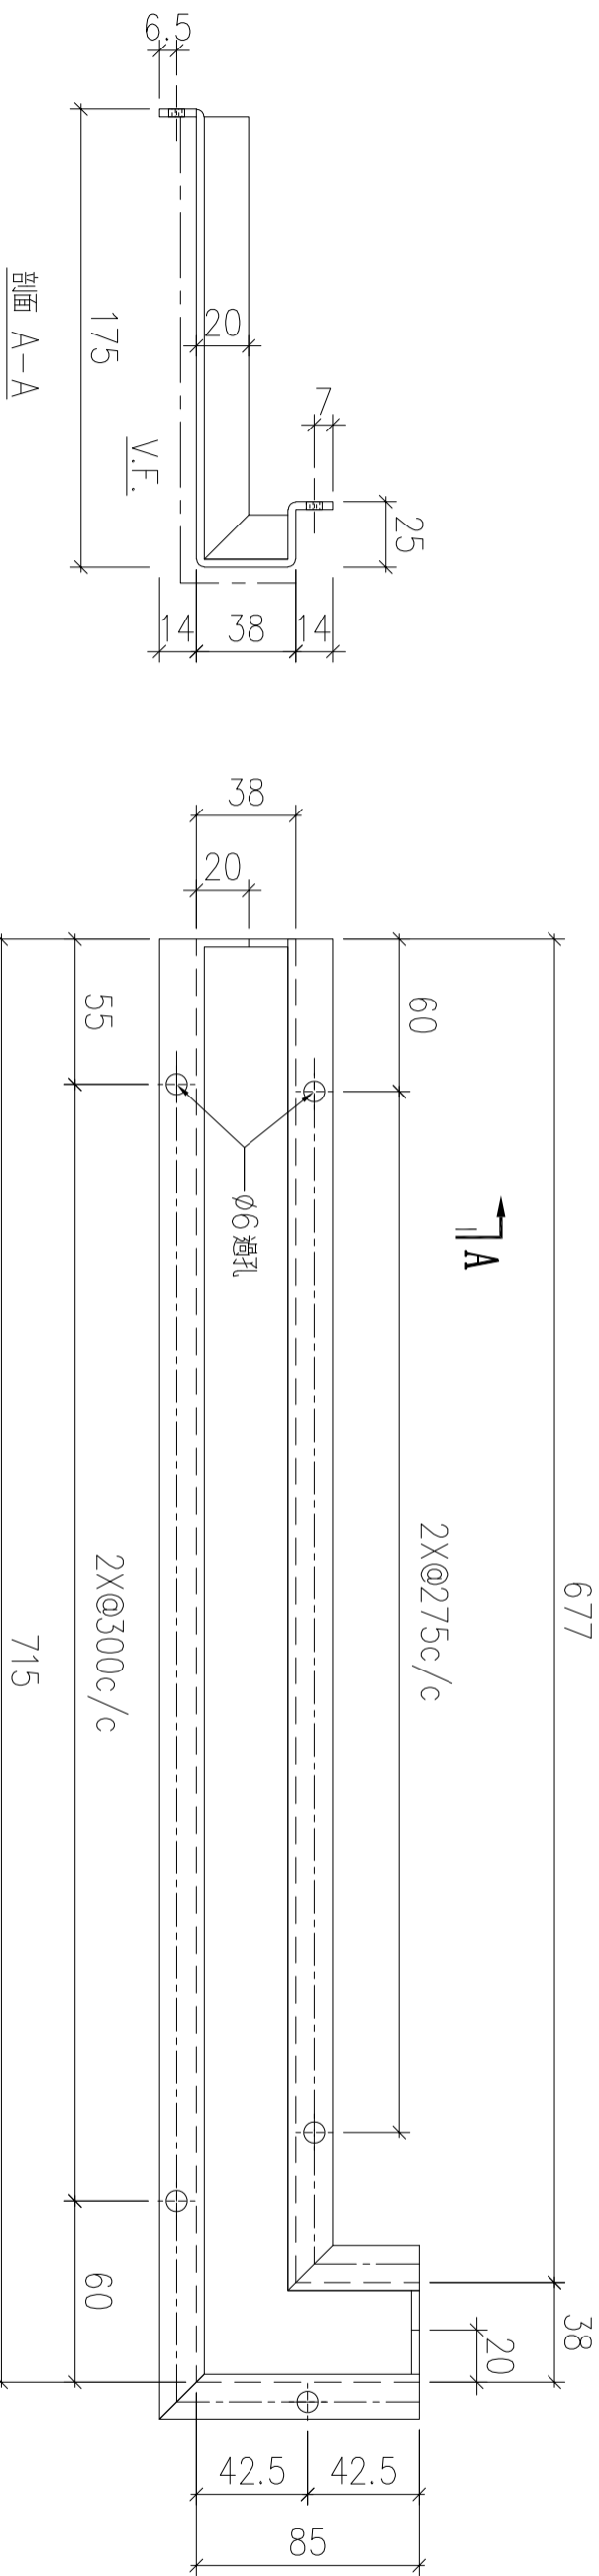

字號	物料編號	數量	安裝位置	樓層
01	T3-ALC-AP82	8	見派位圖	T3 FLAT A 17~25/F



名稱	天花鋁板加工圖	制圖	LHR	2022.3.27	修改	A	B
材料	3mm厚鋁板 (3003H14)	復核	-	-	日期	2022.5.28	2022.8.3
顏色	EC-DG-D334232-ZD1(閃粉古銅)	批準			圖號	J853-ALC-AP367	

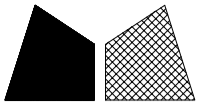

美特鋁質 有限公司
MIDI Aluminium Fabricator Ltd.


工程號	J853	地盤	錦上路
-----	------	----	-----

送地盤

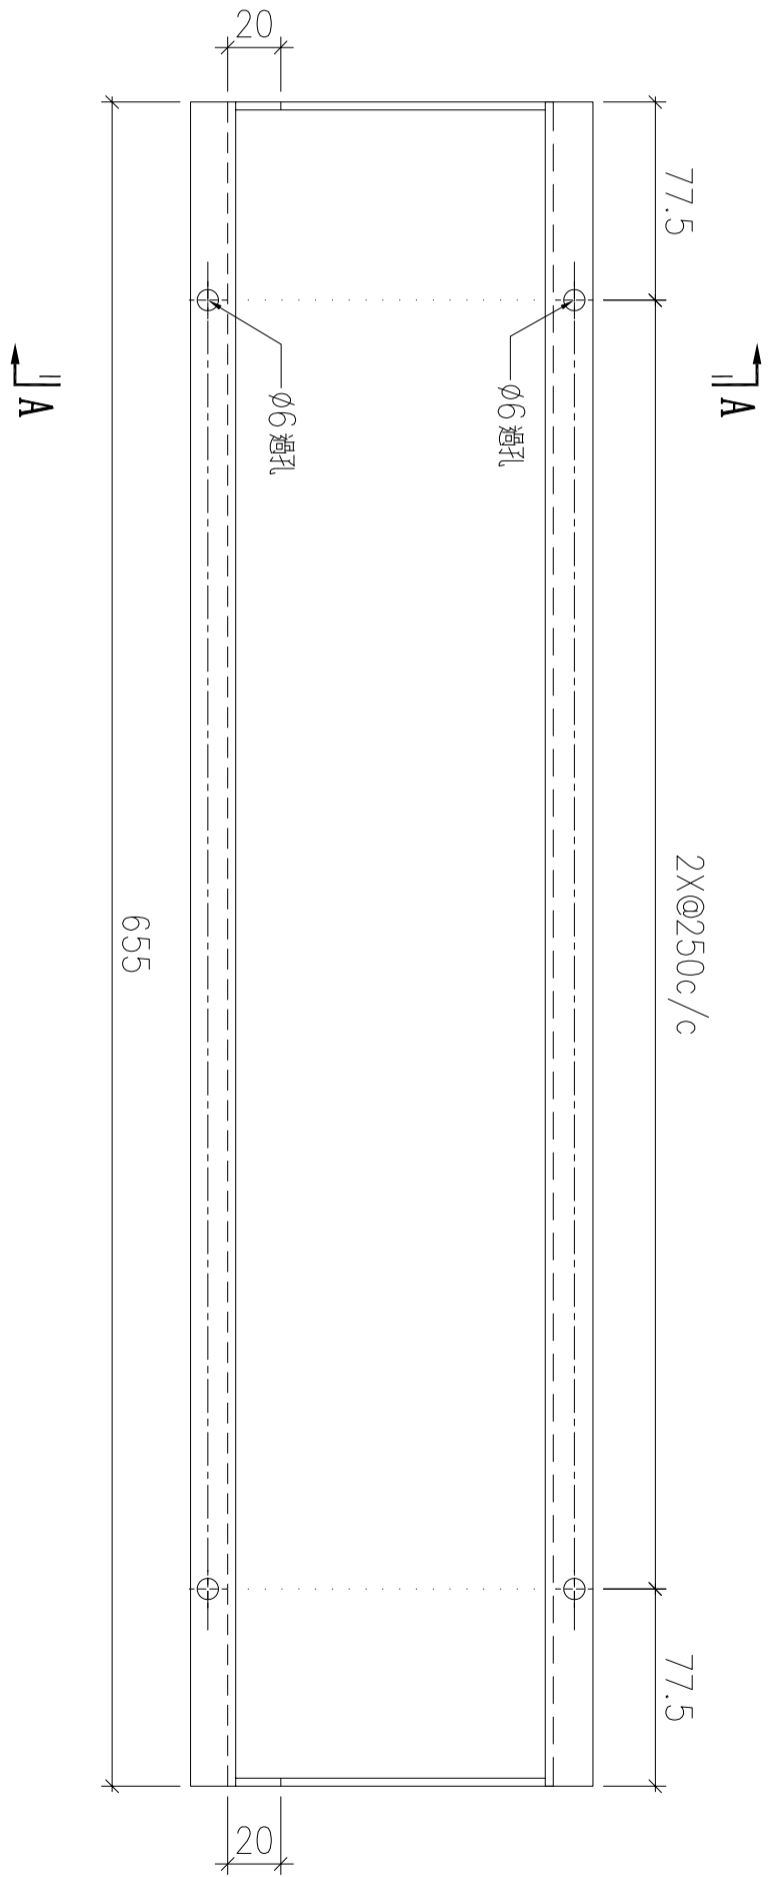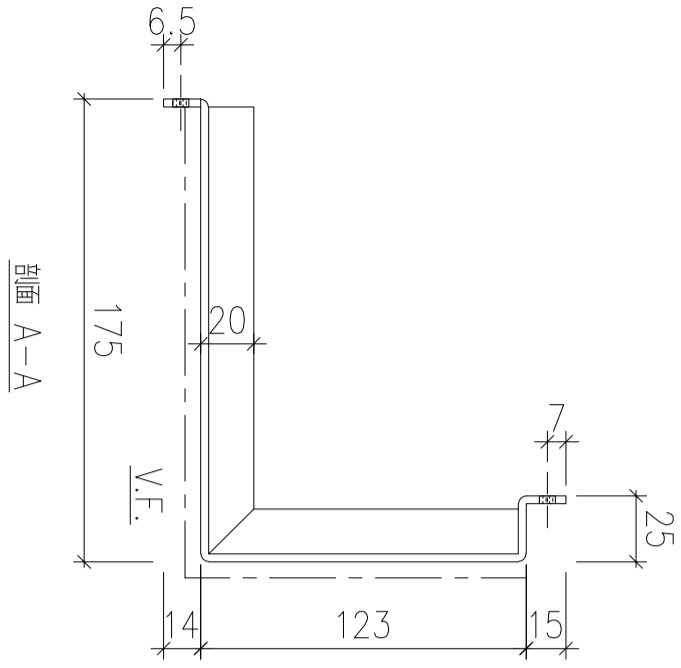

序號	物料編號	數量	安裝位置	樓層
01	T2-ALC-AP67	7	見派位圖	T2 FLAT A 17~23/F
02	T2-ALC-AP67	2	見派位圖	T2 FLAT A 25~26/F

名稱	天花鋁板加工圖	制圖	LHR	2022.2.19	修改	A	B	C
材料	3mm厚鋁板 (3003H14)	復核	-	-	日期	2022.3.25	2022.5.27	2022.8.3
顏色	EC-DG-D334232-ZD1(閃粉古銅)	批準			圖號	J853-ALC-AP287		

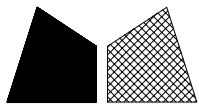

美特鋁質 有限公司
MIDI Aluminium Fabricator Ltd.



工程號

J853

地盤


錦上路

送地盤

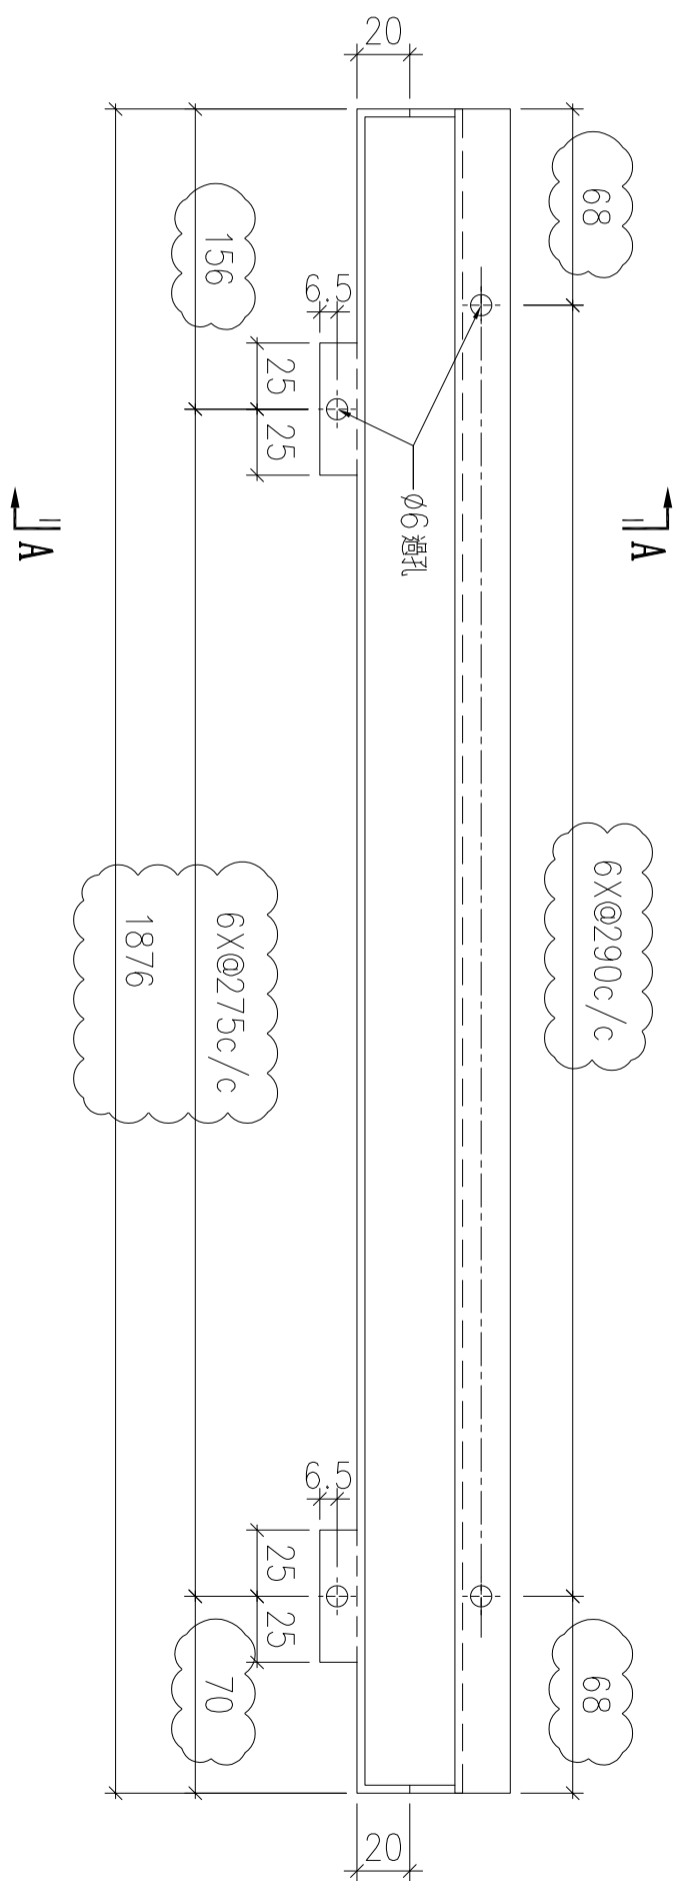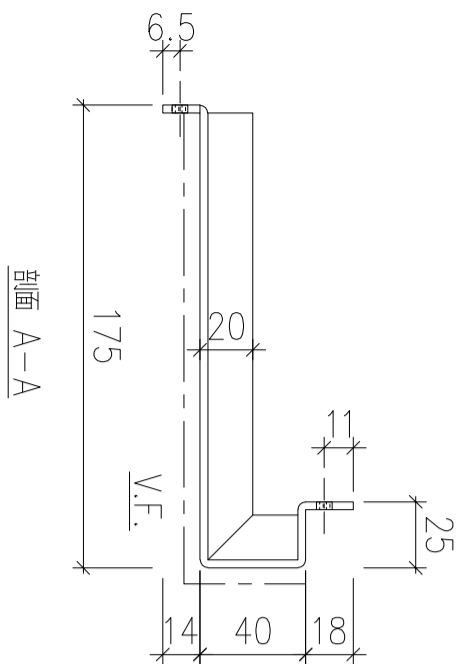

序號	物料編號	數量	安裝位置	樓層
01	T2-ALC-AP72	7	見派位圖	T2 FLAT A 17~23/F
02	T2-ALC-AP72	2	見派位圖	T2 FLAT A 25~26/F

名稱	天花鋁板加工圖	制圖	LHR	2022.2.19	修改	A	B
材料	3mm厚鋁板 (3003H14)	復核	-	-	日期	2022.3.25	2022.8.3
顏色	EC-DG-D334232-ZD1(閃粉古銅)	批準			圖號	J853-ALC-AP288	

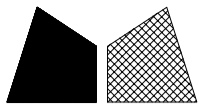

美特鋁質 有限公司
MIDI Aluminium Fabricator Ltd.



工程號

J853

地盤


錦上路

送地盤

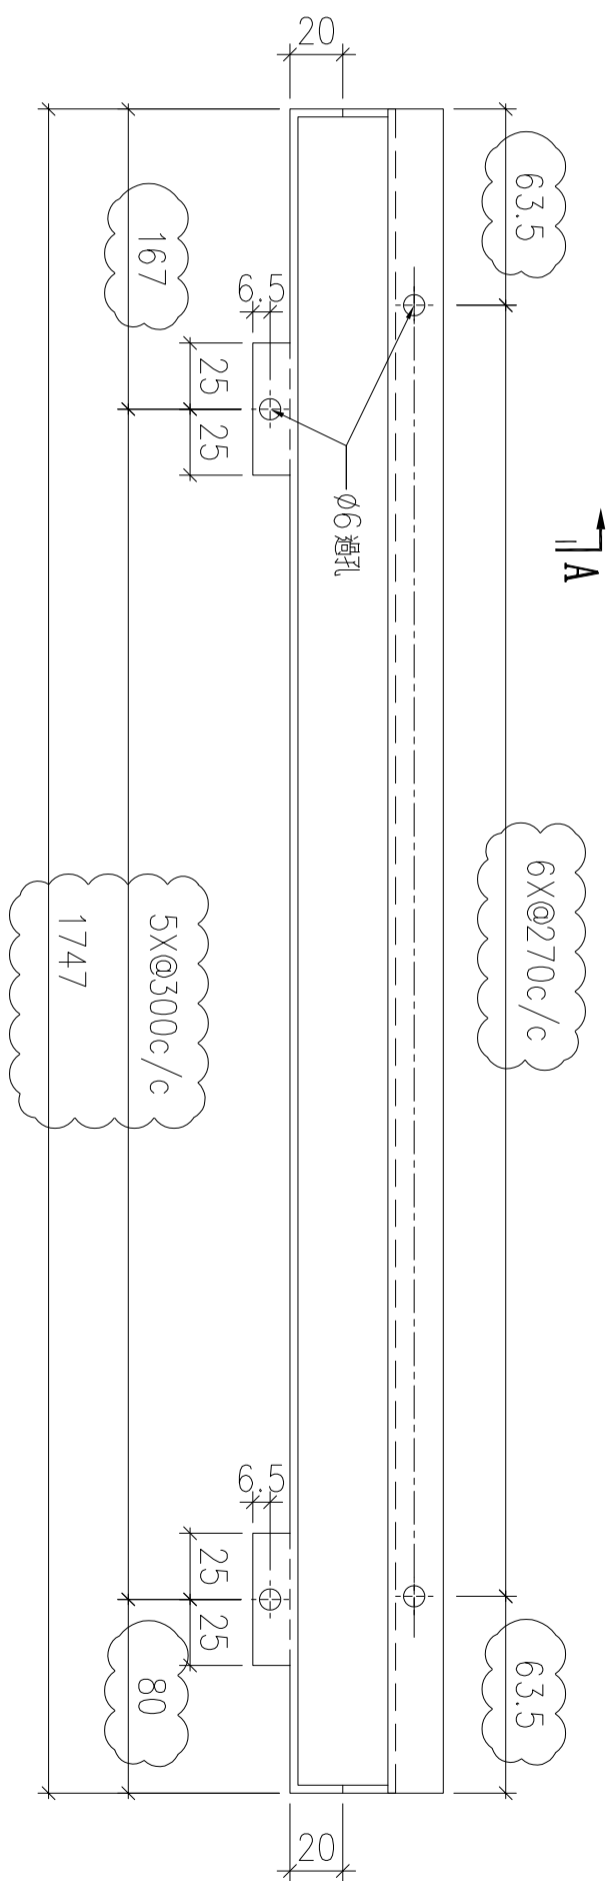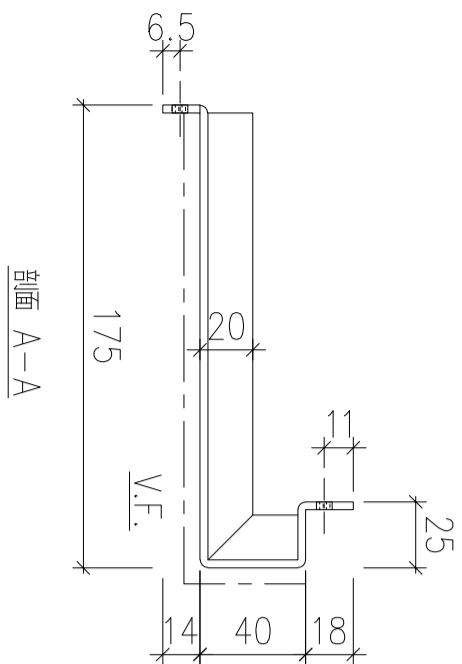

序號	物料編號	數量	安裝位置	樓層
01	T2-ALC-AP73	7	見派位圖	T2 FLAT A 17~23/F
02	T2-ALC-AP73	2	見派位圖	T2 FLAT A 25~26/F

名稱	天花鋁板加工圖	制圖	LHR	2022.2.19	修改	A	B
材料	3mm厚鋁板 (3003H14)	復核	-	-	日期	2022.3.25	2022.8.3
顏色	EC-DG-D334232-ZD1(閃粉古銅)	批準			圖號	J853-ALC-AP289	

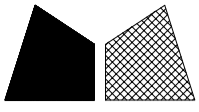

美特鋁質 有限公司
MIDI Aluminium Fabricator Ltd.



工程號

J853

地盤


錦上路

送地盤

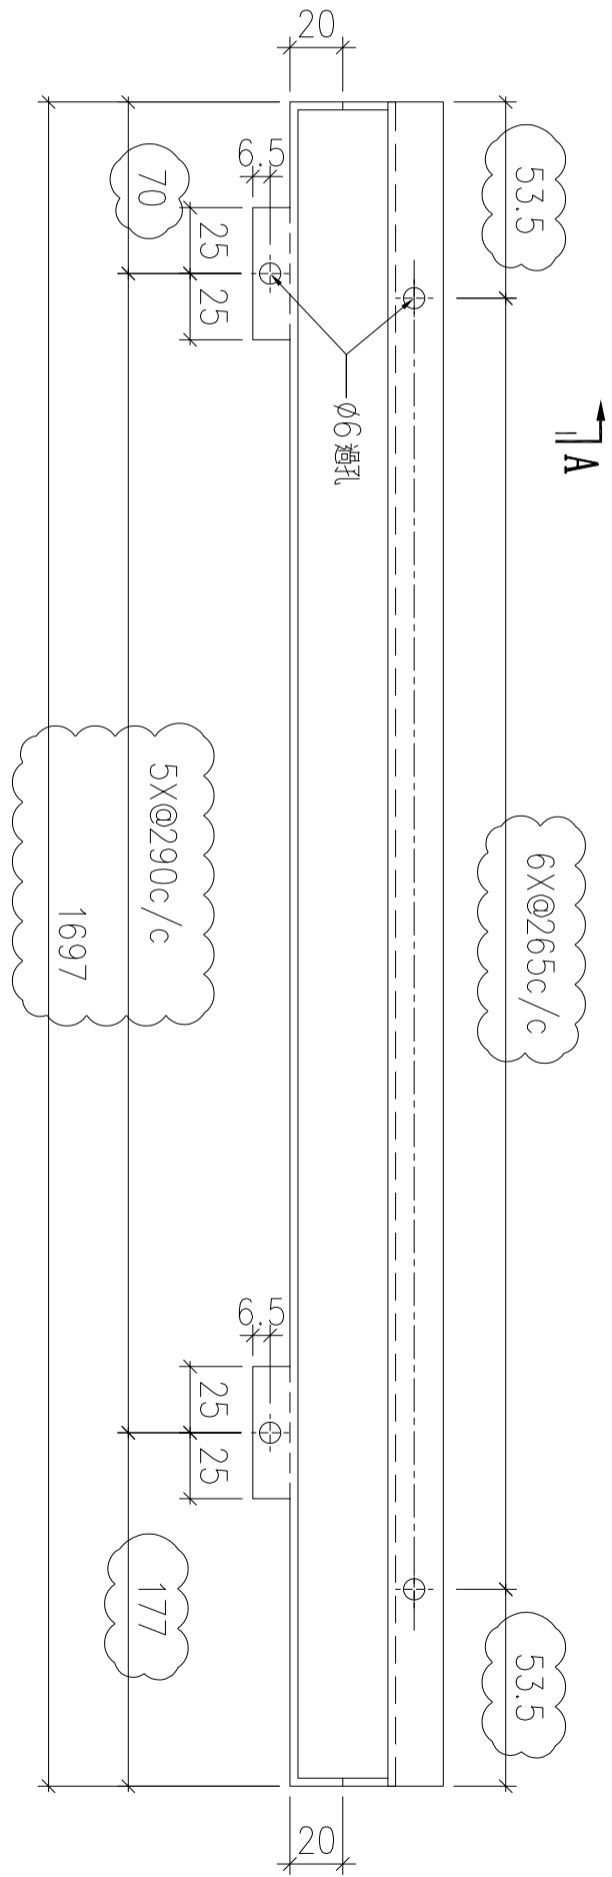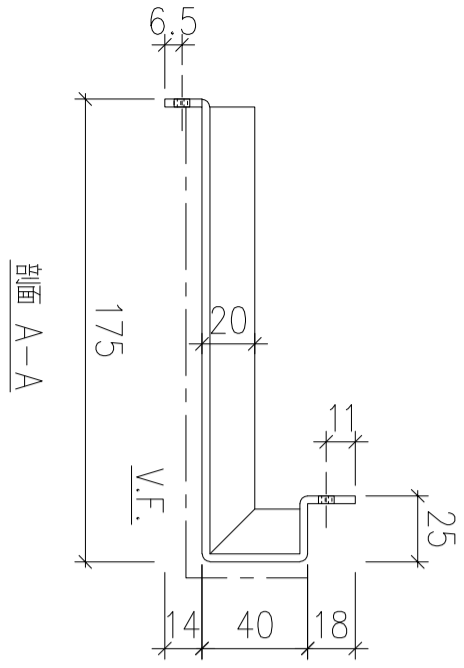

序號	物料編號	數量	安裝位置	樓層
01	T2-ALC-AP74	7	見派位圖	T2 FLAT A 17~23/F
02	T2-ALC-AP74	2	見派位圖	T2 FLAT A 25~26/F

名稱	天花鋁板加工圖	制圖	LHR	2022.2.19	修改	A	B
材料	3mm厚鋁板 (3003H14)	復核	-	-	日期	2022.3.25	2022.8.3
顏色	EC-DG-D334232-ZD1(閃粉古銅)	批準			圖號	J853-ALC-AP290	

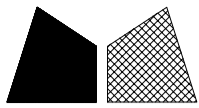

美特鋁質 有限公司
MIDI Aluminium Fabricator Ltd.



工程號

J853

地盤


錦上路

送地盤

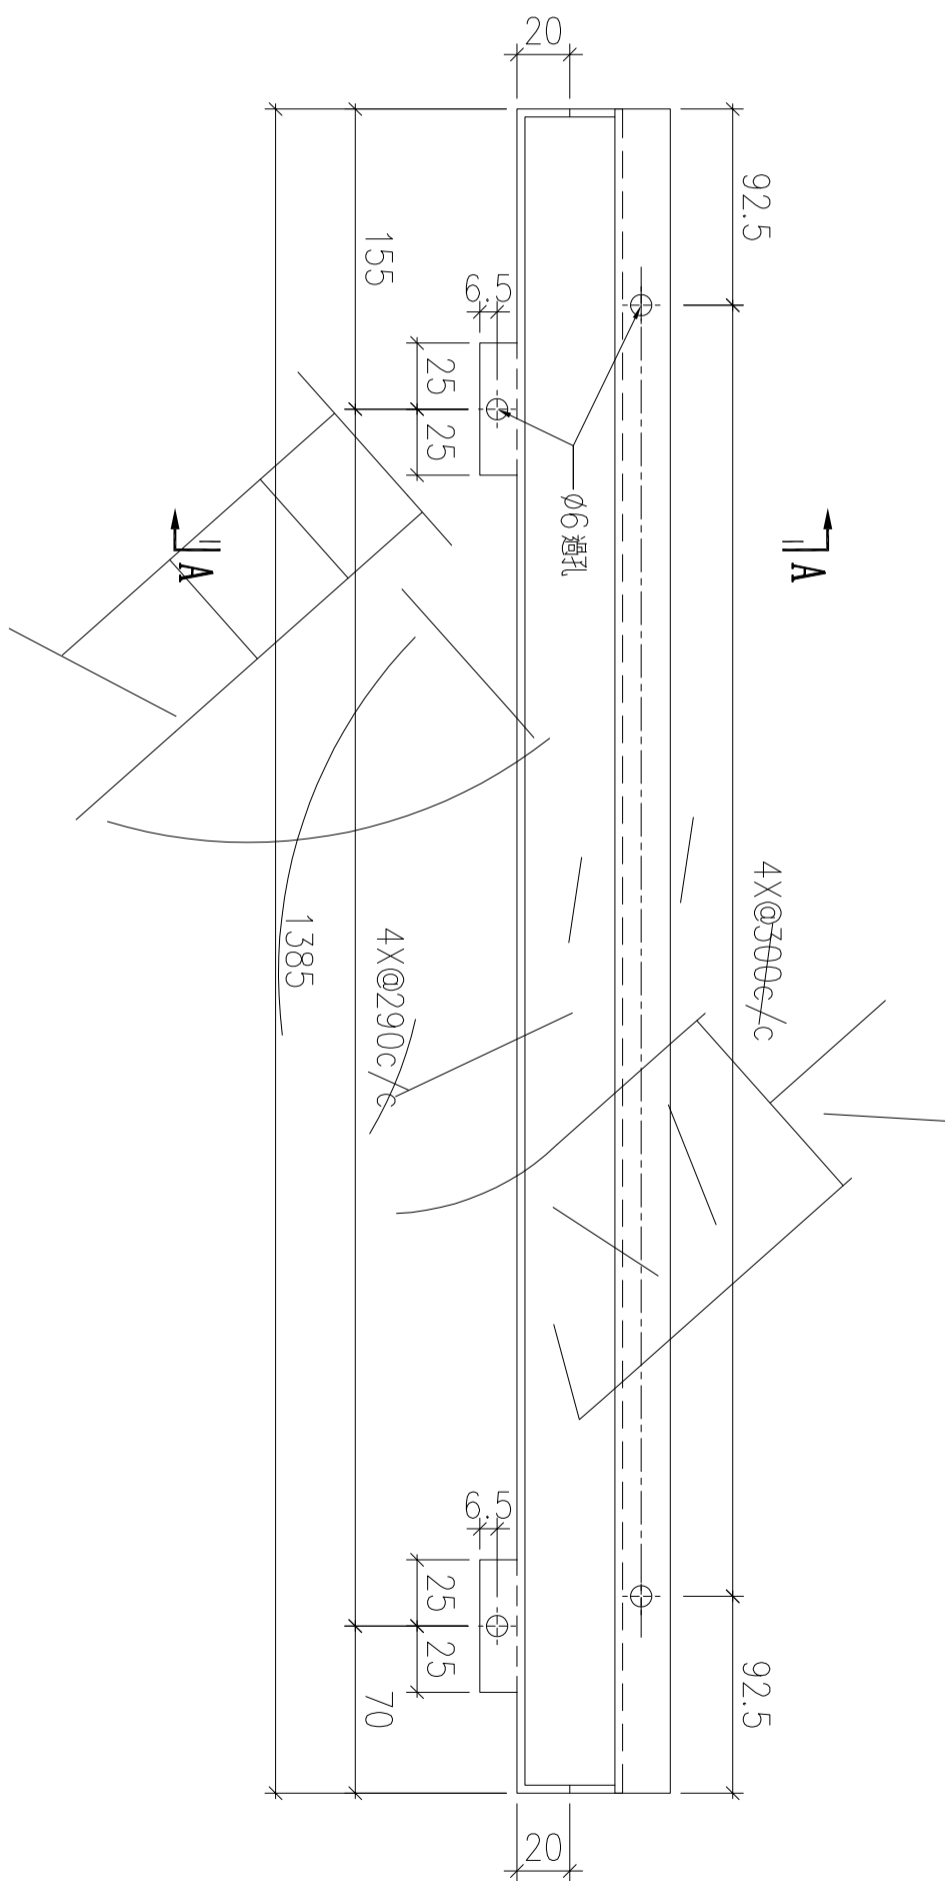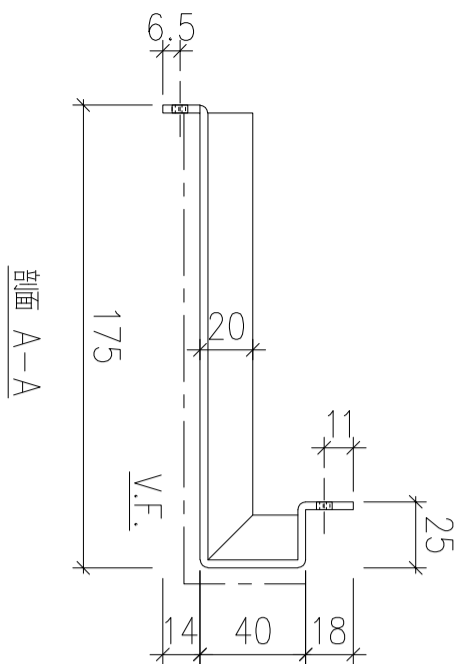

序號	物料編號	數量	安裝位置	樓層
01	T3-ALC-AP63	6	見派位圖	T3 FLAT A 17,25,26/F

名稱	天花鋁板加工圖	制圖	LHR	2022.2.19	修改	A	
材料	3mm厚鋁板 (3003H14)	復核	-	-	日期	2022.3.28	
顏色	EC-DG-D334232-ZD1(閃粉古銅)	批準			圖號	J853-ALC-AP291	

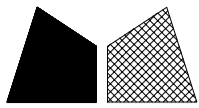

美特鋁質 有限公司
MIDI Aluminium Fabricator Ltd.



工程號

J853

地盤


錦上路

送地盤

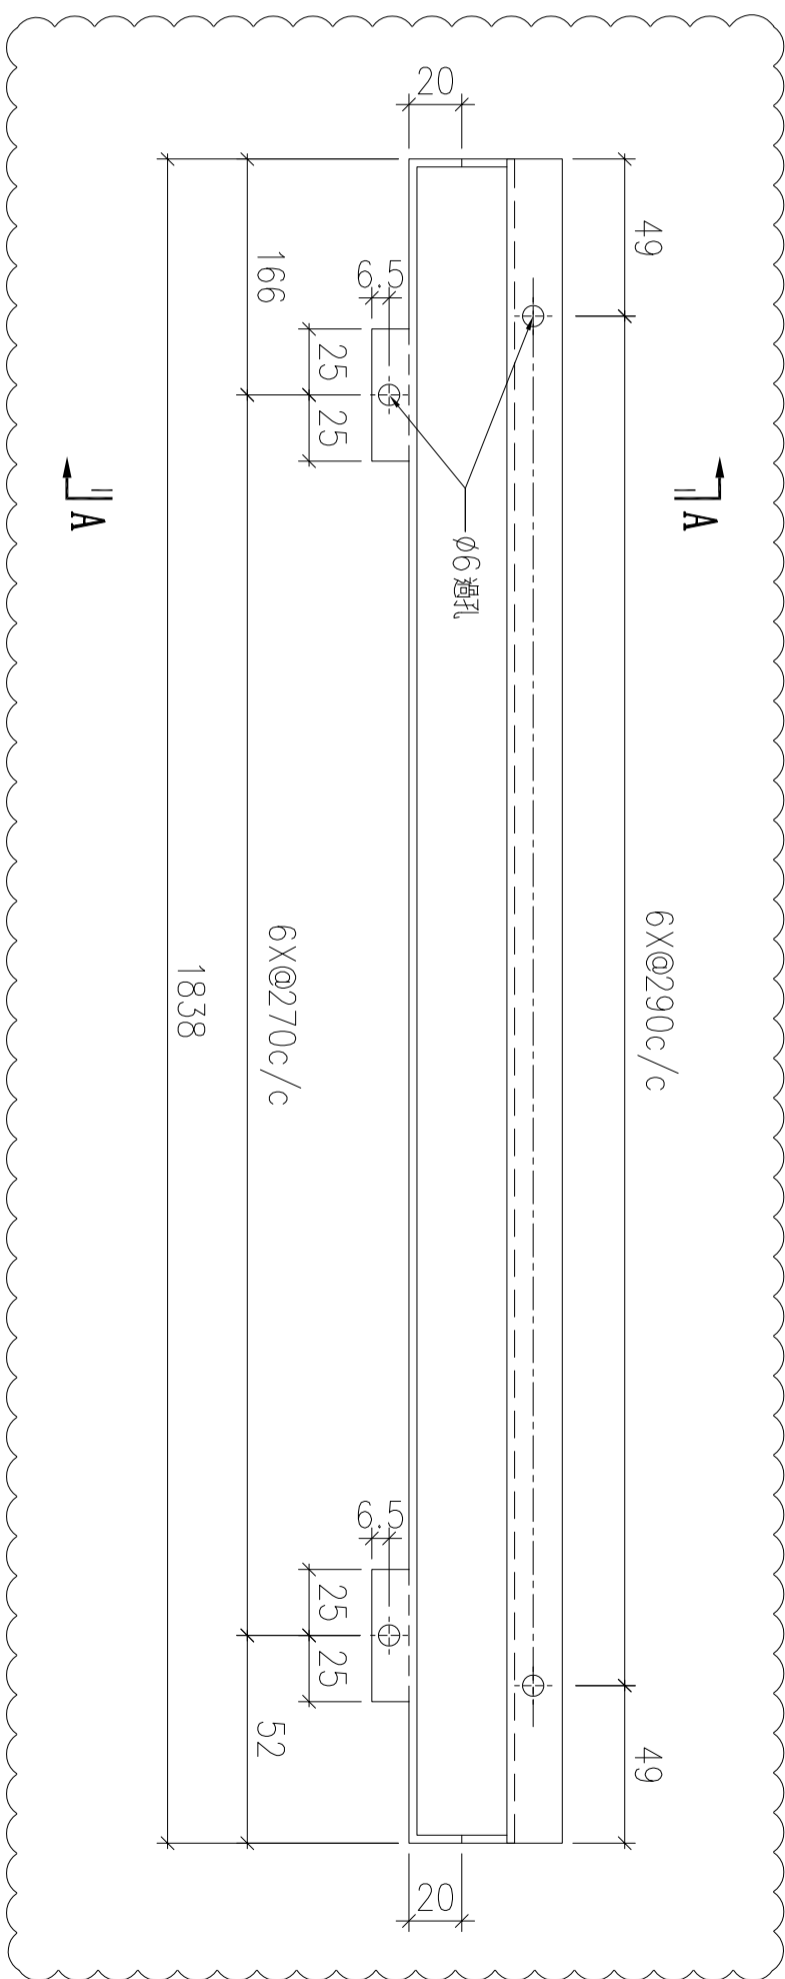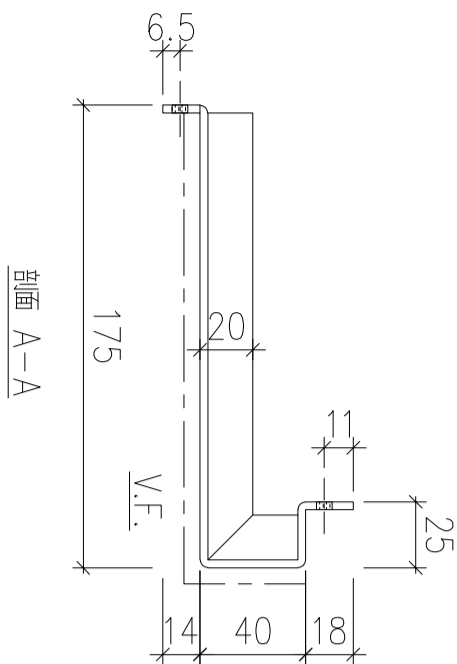

序號	物料編號	數量	安裝位置	樓層
01	T3-ALC-AP64	1	見派位圖	T3 FLAT A 26/F

名稱	天花鋁板加工圖	制圖	LHR	2022.2.19	修改	A	B
材料	3mm厚鋁板 (3003H14)	復核	-	-	日期	2022.3.28	2022.8.3
顏色	EC-DG-D334232-ZD1(閃粉古銅)	批準			圖號	J853-ALC-AP292	

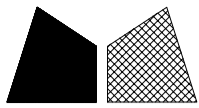

美特鋁質 有限公司
MIDI Aluminium Fabricator Ltd.



工程號

J853

地盤


錦上路

送地盤

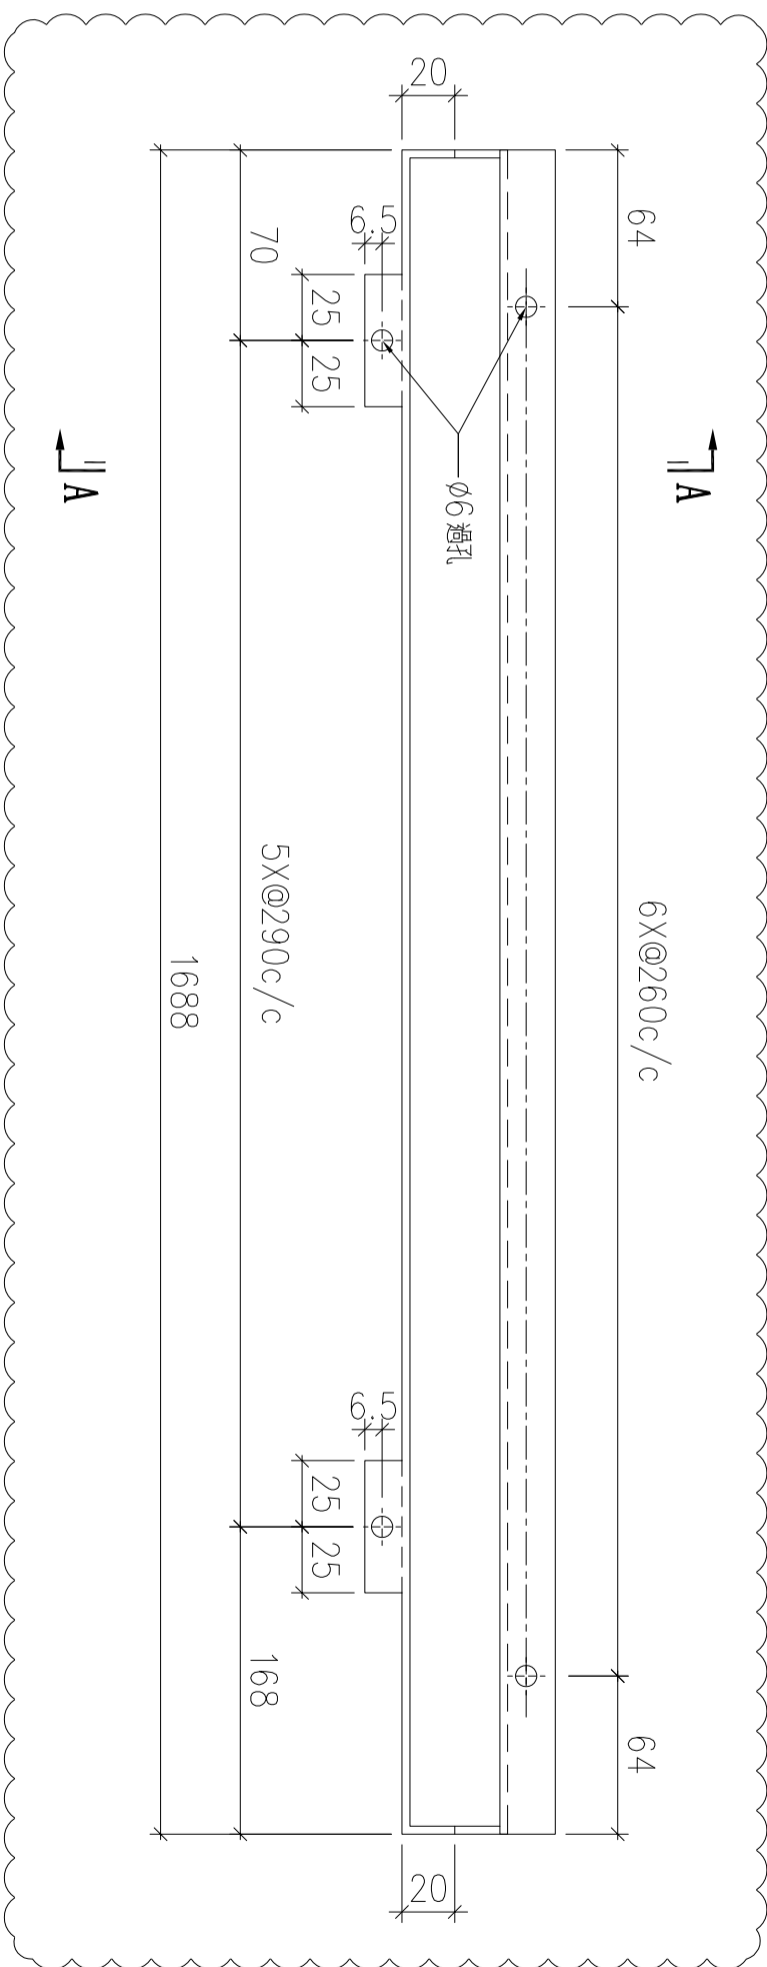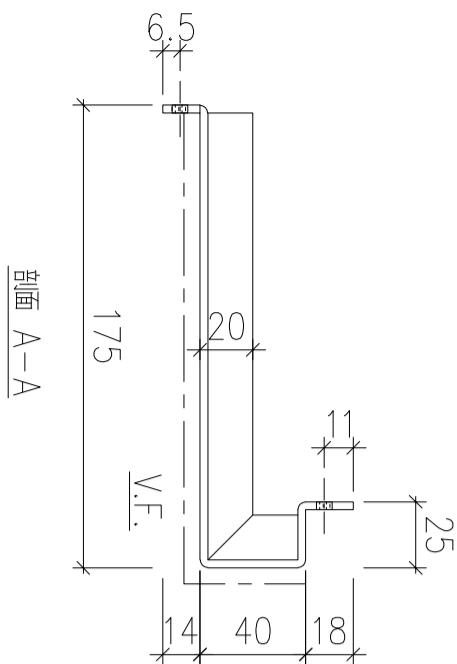

序號	物料編號	數量	安裝位置	樓層
01	T3-ALC-AP65	1	見派位圖	T3 FLAT A 26/F

名稱	天花鋁板加工圖	制圖	LHR	2022.2.19	修改	A	B
材料	3mm厚鋁板 (3003H14)	復核	-	-	日期	2022.3.28	2022.8.3
顏色	EC-DG-D334232-ZD1(閃粉古銅)	批準			圖號	J853-ALC-AP293	

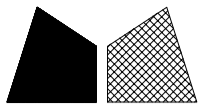

美特鋁質 有限公司
MIDI Aluminium Fabricator Ltd.



工程號

J853

地盤


錦上路

送地盤

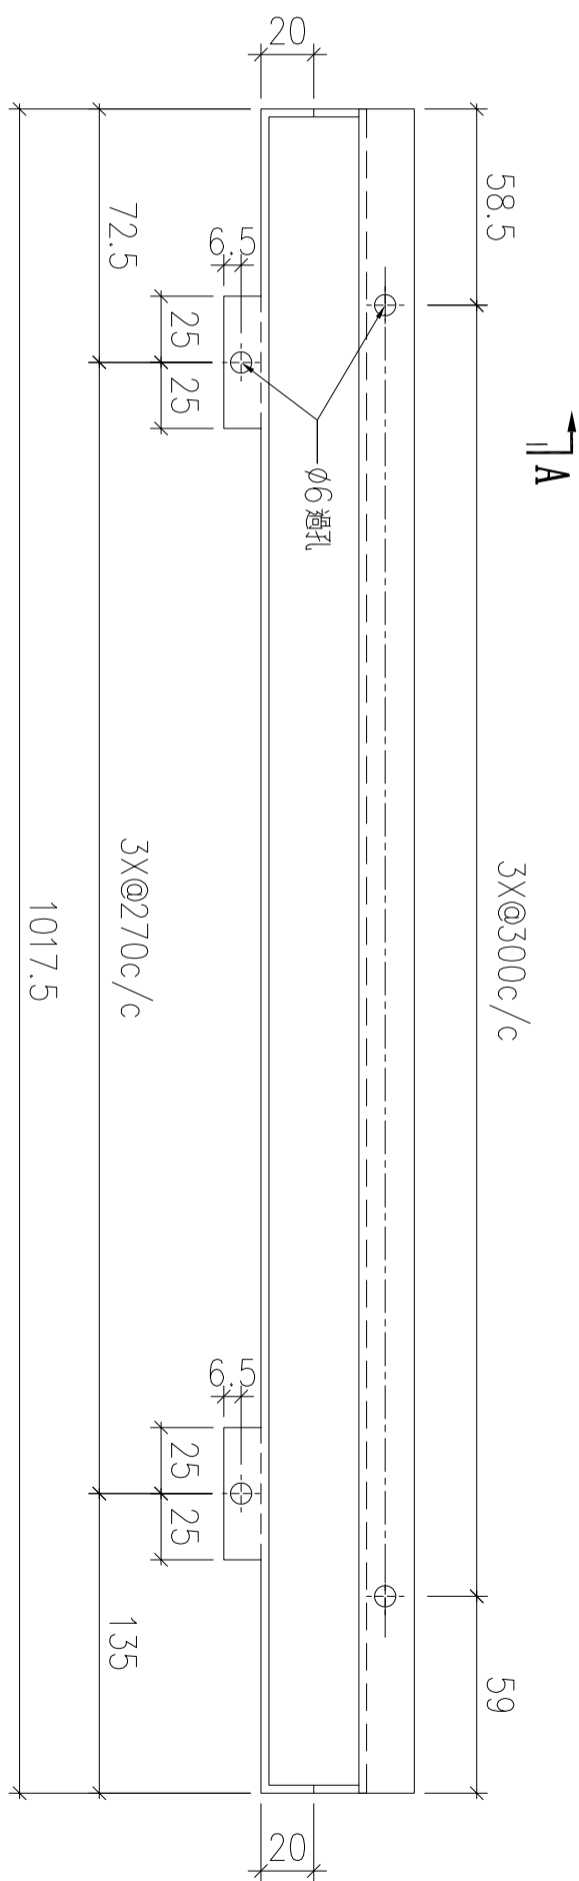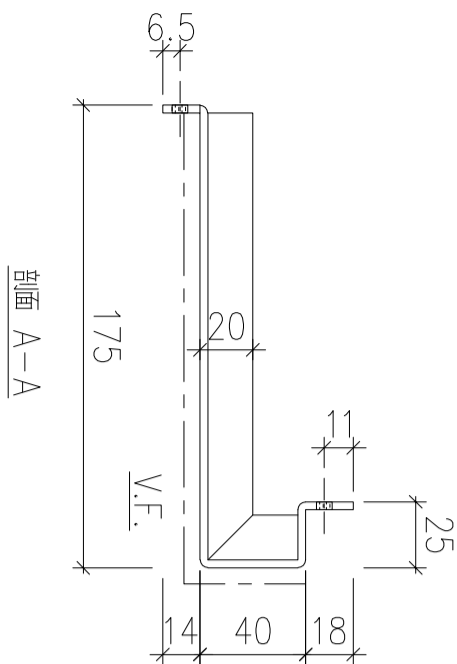

序號	物料編號	數量	安裝位置	樓層
01	T1-ALC-AP42	16	見派位圖	T1 FLAT B 6~23/F

名稱	天花鋁板加工圖	制圖	LHR	2022.2.19	修改	A	B
材料	3mm厚鋁板 (3003H14)	復核	-	-	日期	2022.3.30	2022.8.3
顏色	EC-DG-D334232-ZD1(閃粉古銅)	批準			圖號	J853-ALC-AP299	

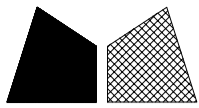

美特鋁質 有限公司
MIDI Aluminium Fabricator Ltd.



工程號

J853

地盤


錦上路

送地盤

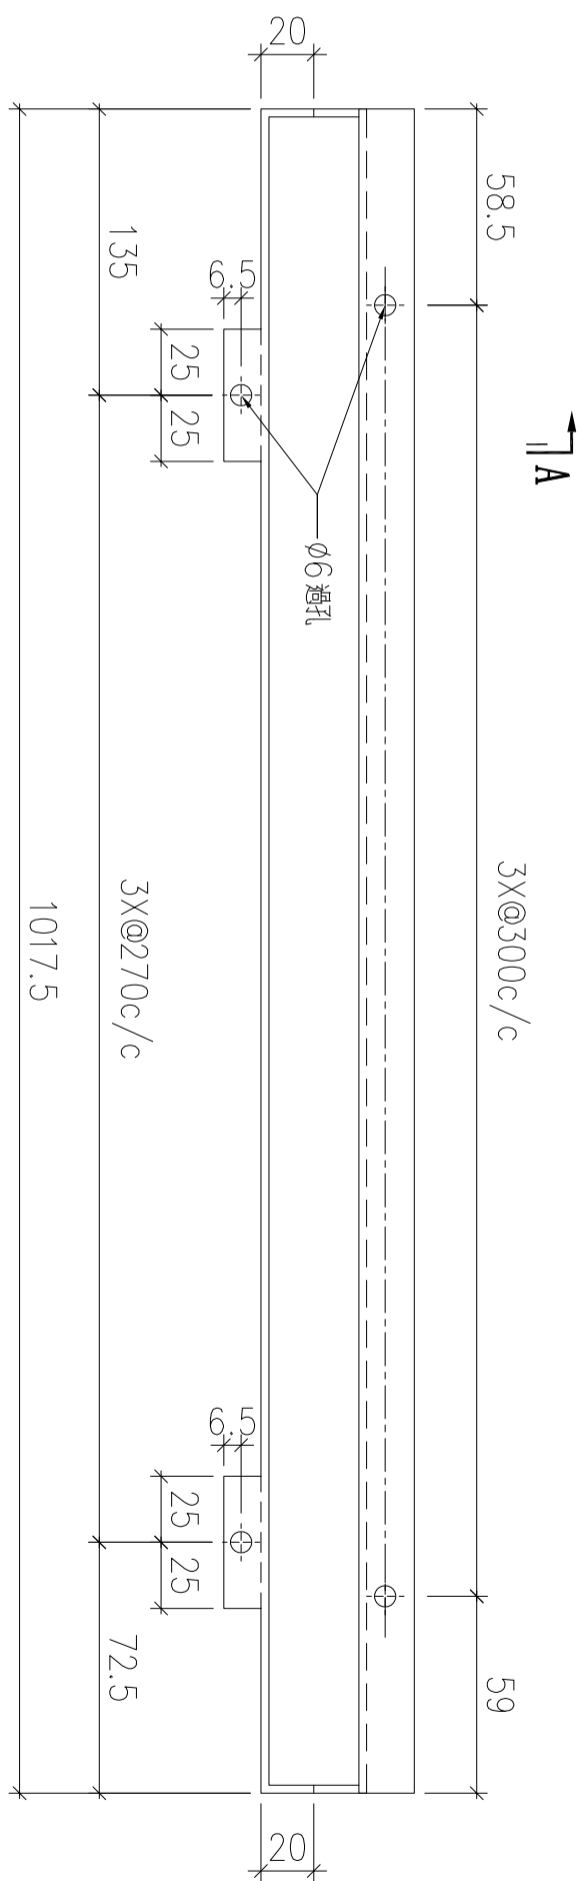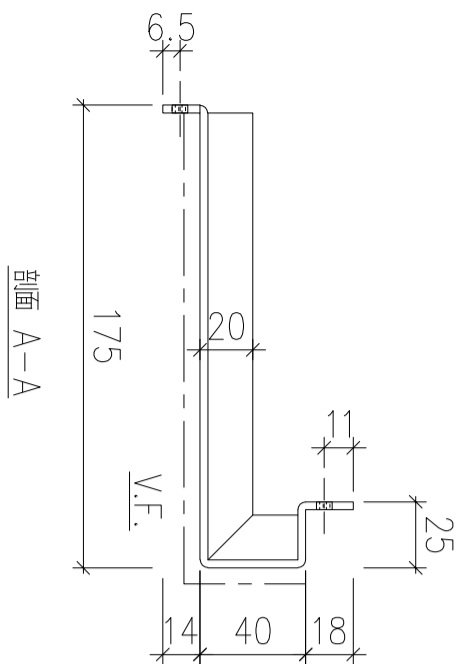

序號	物料編號	數量	安裝位置	樓層
01	T1-ALC-AP43	16	見派位圖	T1 FLAT B 6~23/F

名稱	天花鋁板加工圖	制圖	LHR	2022.2.19	修改	A	B
材料	3mm厚鋁板 (3003H14)	復核	-	-	日期	2022.3.30	2022.8.3
顏色	EC-DG-D334232-ZD1(閃粉古銅)	批準			圖號	J853-ALC-AP300	

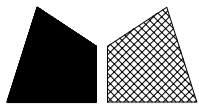

美特鋁質 有限公司
MIDI Aluminium Fabricator Ltd.



工程號

J853

地盤


錦上路

送地盤

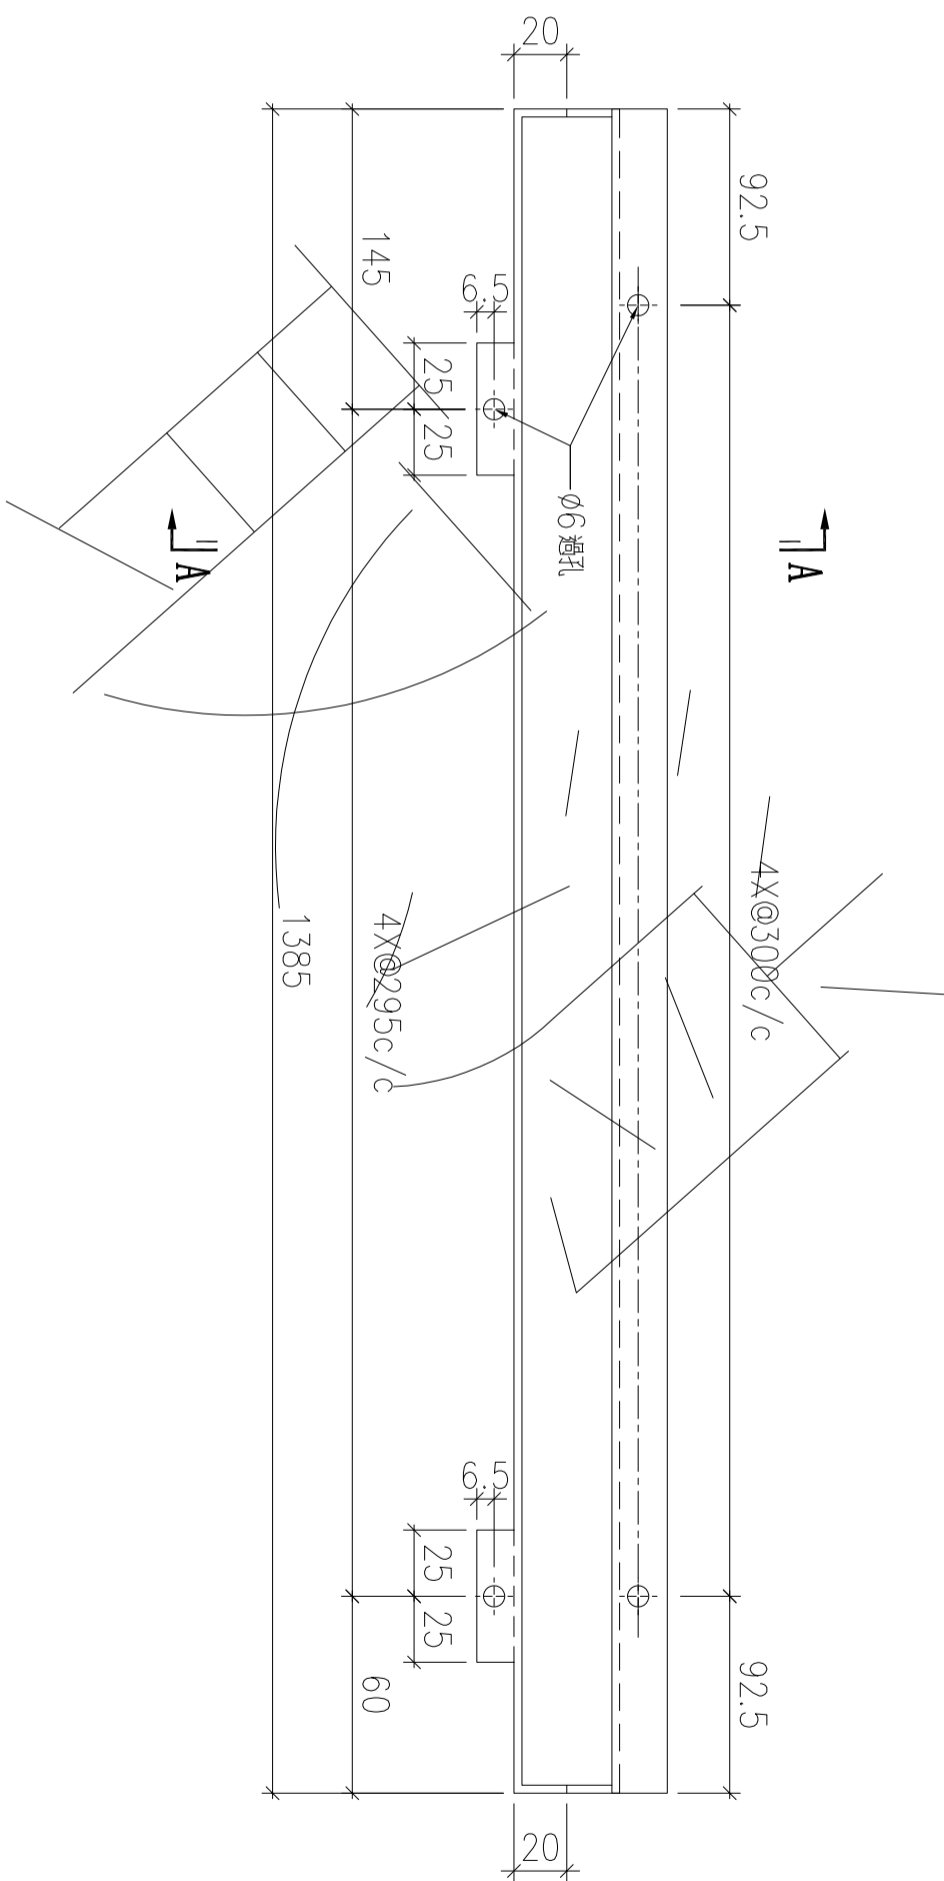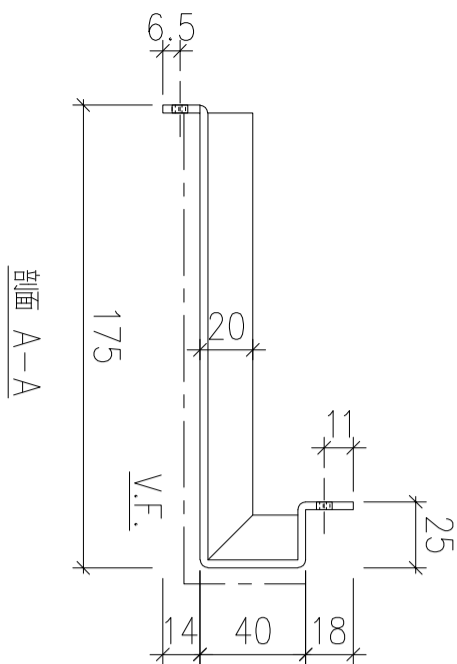

序號	物料編號	數量	安裝位置	樓層
01	T2-ALC-AP86	4	見派位圖	T2 FLAT A 25~26/F

名稱	天花鋁板加工圖	制圖	LHR	2022.3.25	修改		
材料	3mm厚鋁板 (3003H14)	復核	-	-	日期		
顏色	EC-DG-D334232-ZD1(閃粉古銅)	批準			圖號	J853-ALC-AP370	

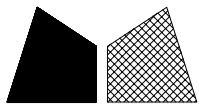

美特鋁質 有限公司
MIDI Aluminium Fabricator Ltd.



工程號

J853

地盤


錦上路

送地盤

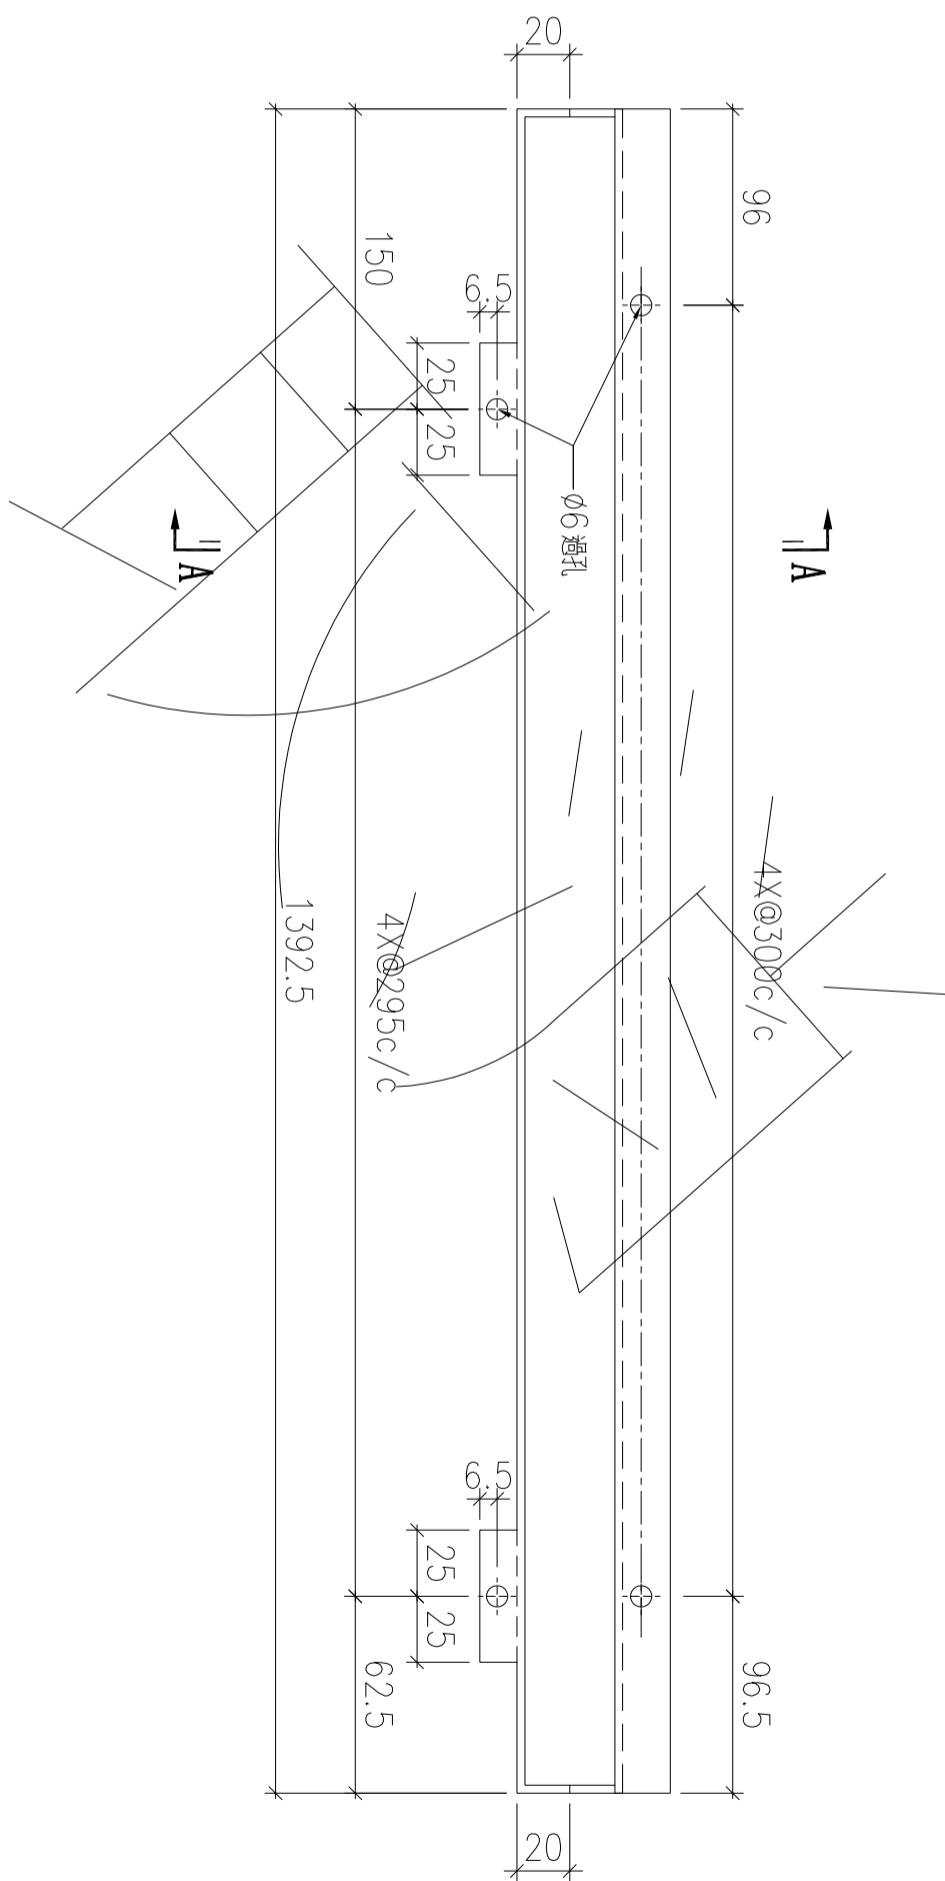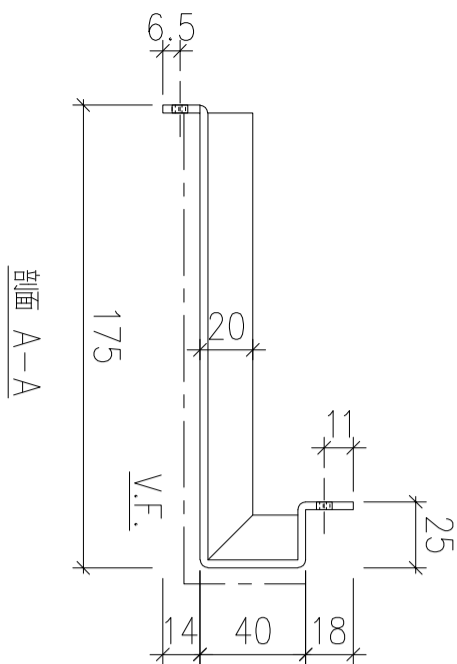

序號	物料編號	數量	安裝位置	樓層
01	T2-ALC-AP87	2	見派位圖	T2 FLAT A 25~26/F

名稱	天花鋁板加工圖	制圖	LHR	2022.3.25	修改		
材料	3mm厚鋁板 (3003H14)	復核	-	-	日期		
顏色	EC-DG-D334232-ZD1(閃粉古銅)	批準			圖號	J853-ALC-AP371	

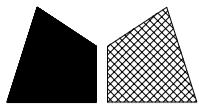

美特鋁質 有限公司
MIDI Aluminium Fabricator Ltd.



工程號

J853

地盤


錦上路

送地盤

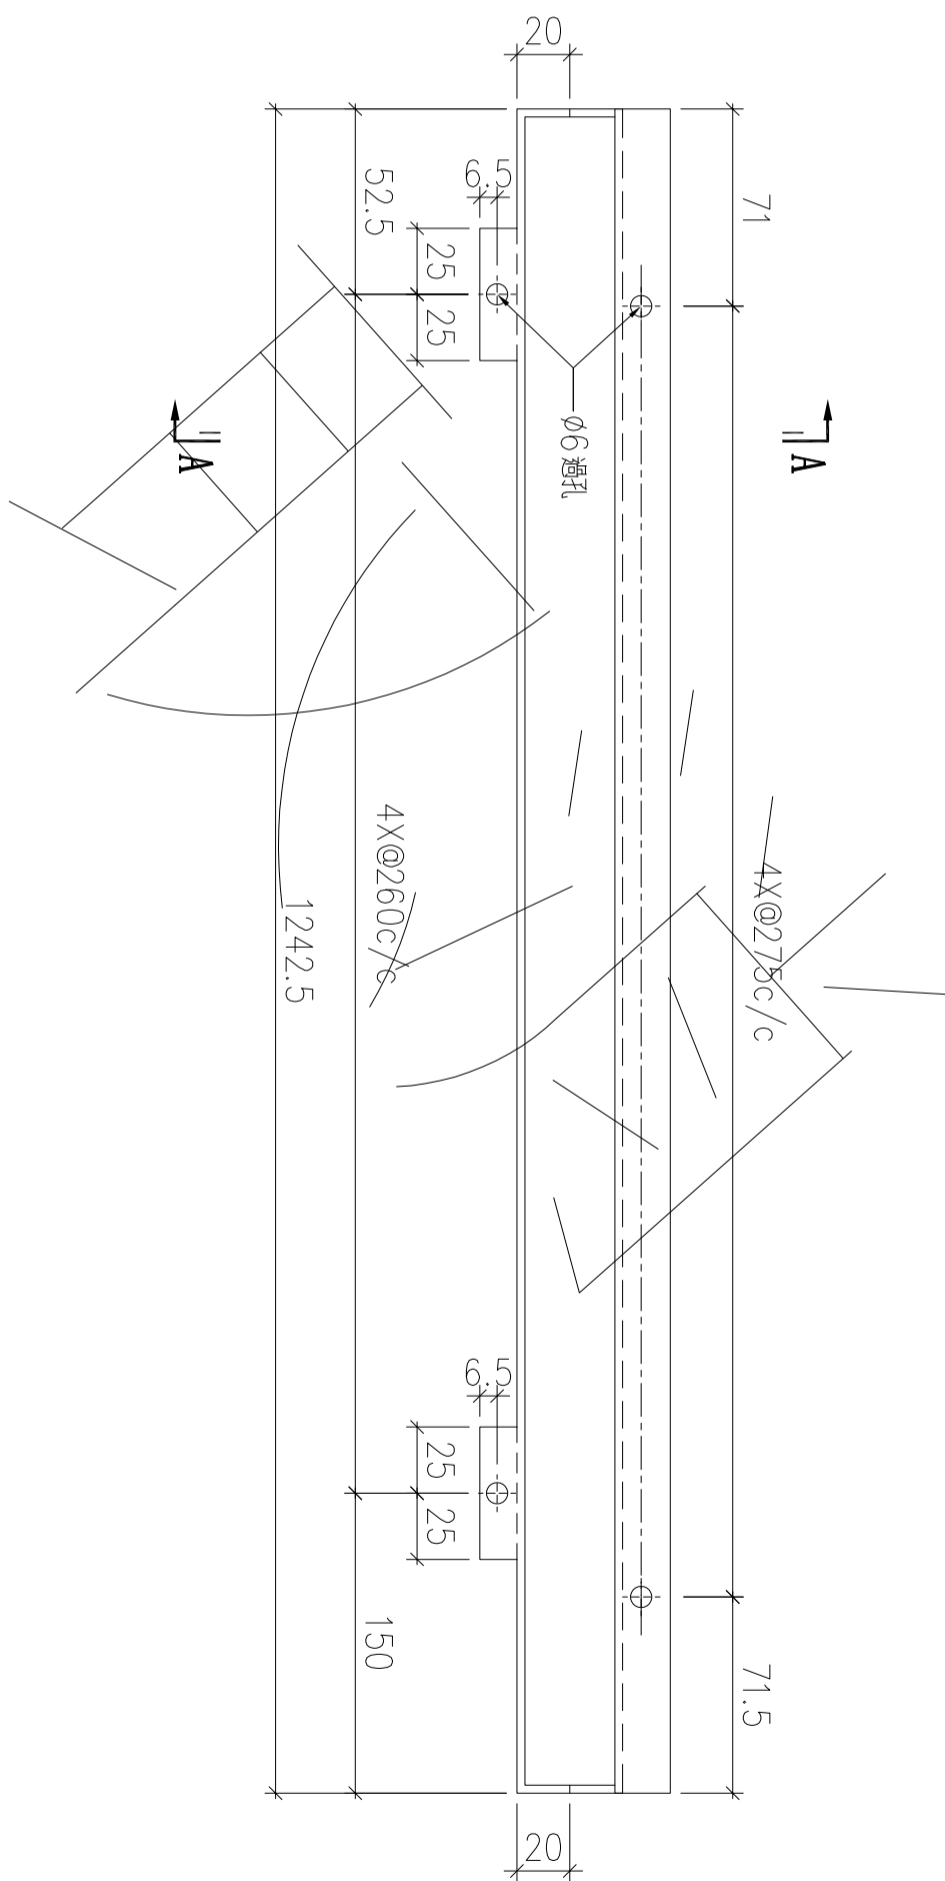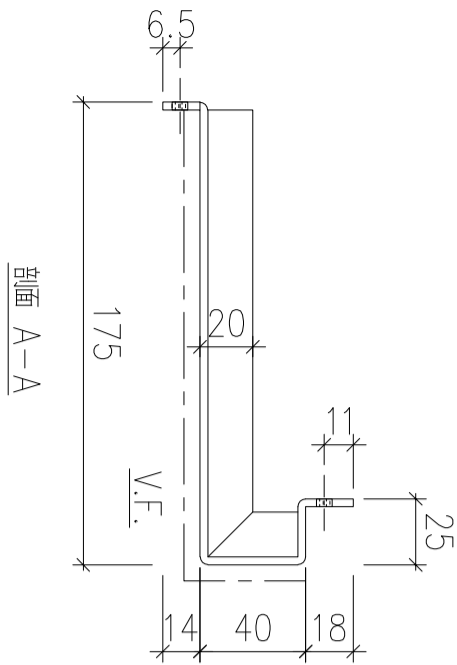

序號	物料編號	數量	安裝位置	樓層
01	T2-ALC-AP88	2	見派位圖	T2 FLAT A 25~26/F

名稱	天花鋁板加工圖	制圖	LHR	2022.3.25	修改		
材料	3mm厚鋁板 (3003H14)	復核	-	-	日期		
顏色	EC-DG-D334232-ZD1(閃粉古銅)	批準			圖號	J853-ALC-AP372	

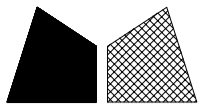

美特鋁質 有限公司
MIDI Aluminium Fabricator Ltd.



工程號

J853

地盤


錦上路

送地盤

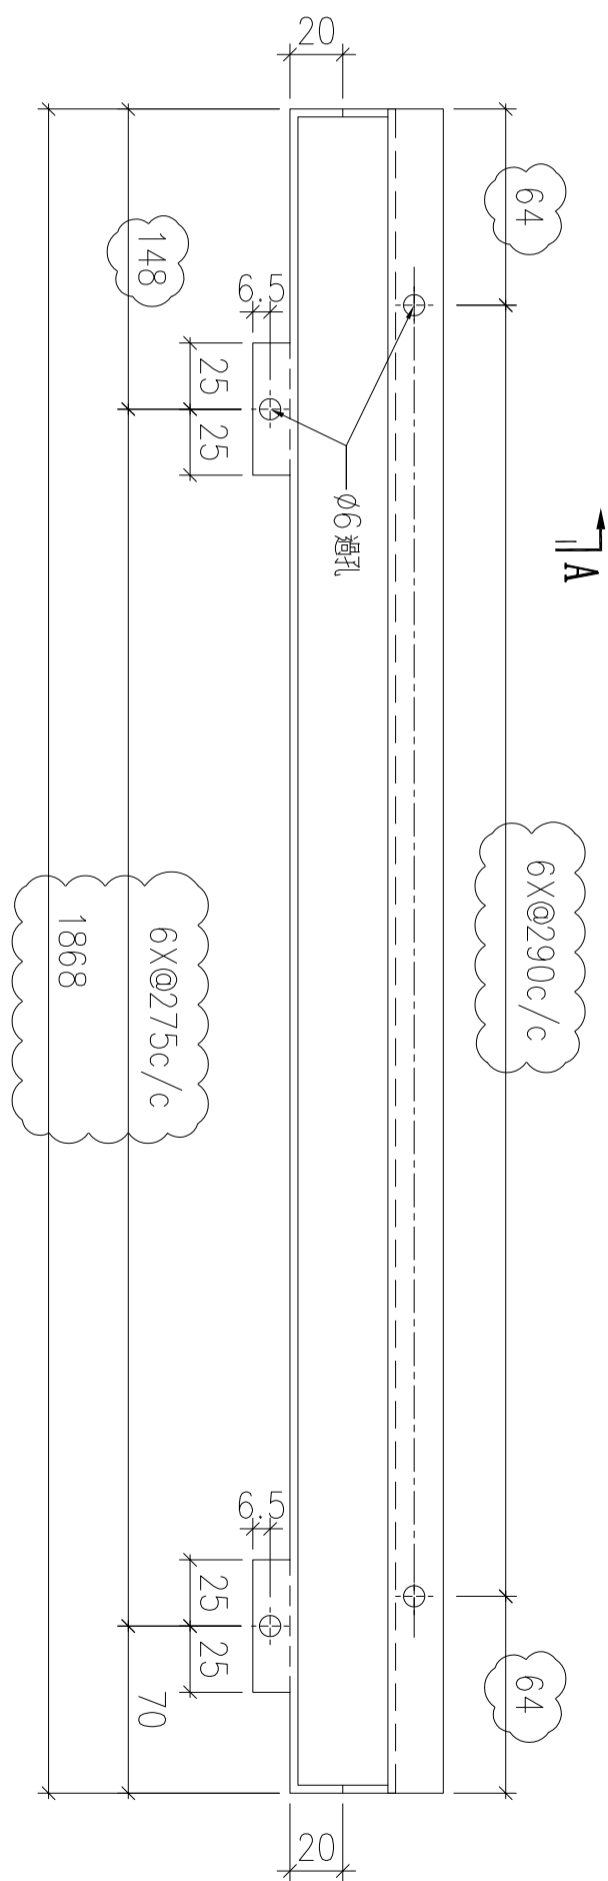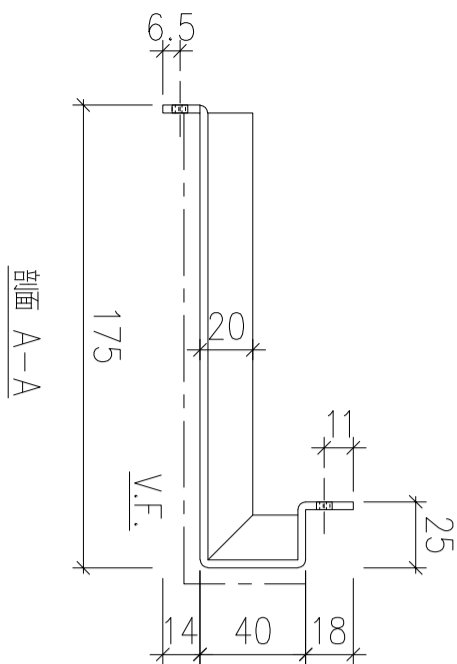

字號	物料編號	數量	安裝位置	樓層
01	T3-ALC-AP86	9	見派位圖	T3 FLAT A 17~26/F

名稱	天花鋁板加工圖	制圖	LHR	2022.3.25	修改	A	
材料	3mm厚鋁板 (3003H14)	復核	-	-	日期	2022.8.3	
顏色	EC-DG-D334232-ZD1(閃粉古銅)	批準			圖號	J853-ALC-AP373	

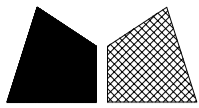

美特鋁質 有限公司
MIDI Aluminium Fabricator Ltd.



工程號

J853

地盤


錦上路

送地盤

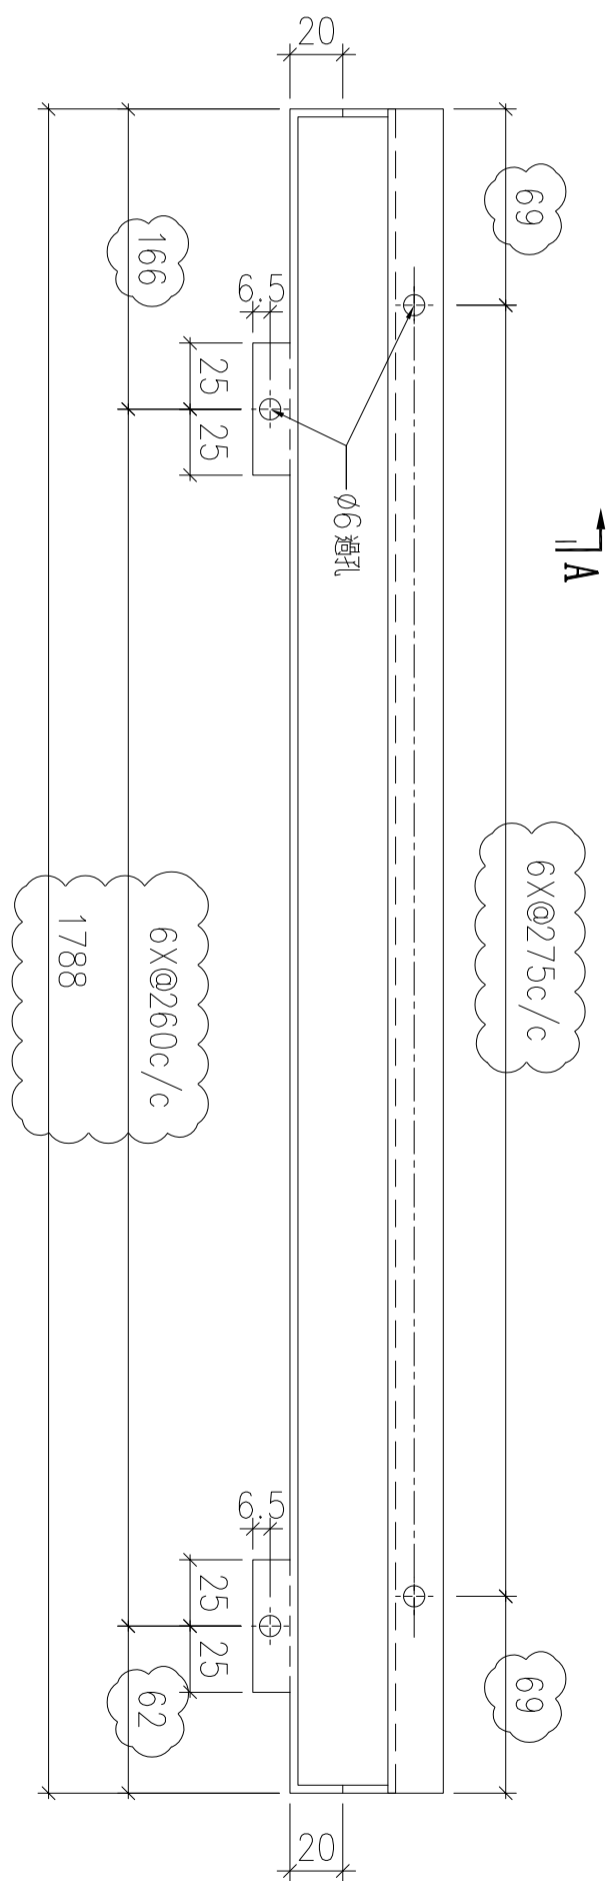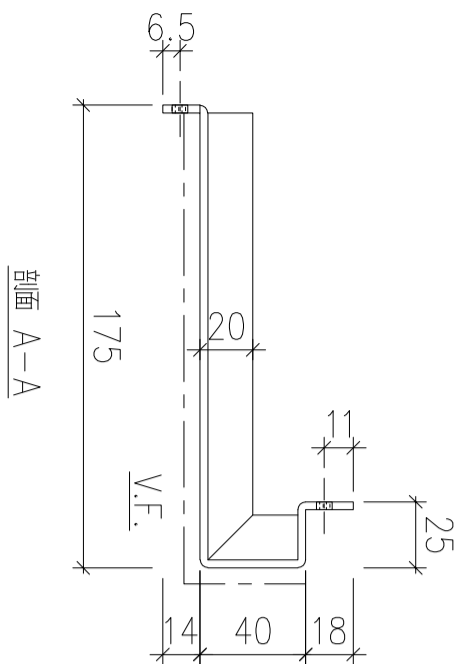

字號	物料編號	數量	安裝位置	樓層
01	T3-ALC-AP87	8	見派位圖	T3 FLAT A 17~25/F

名稱	天花鋁板加工圖	制圖	LHR	2022.3.25	修改	A	
材料	3mm厚鋁板 (3003H14)	復核	-	-	日期	2022.8.3	
顏色	EC-DG-D334232-ZD1(閃粉古銅)	批準			圖號	J853-ALC-AP374	

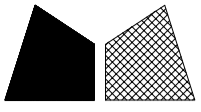

美特鋁質 有限公司
MIDI Aluminium Fabricator Ltd.


工程號

J853


地盤

錦上路

送地盤

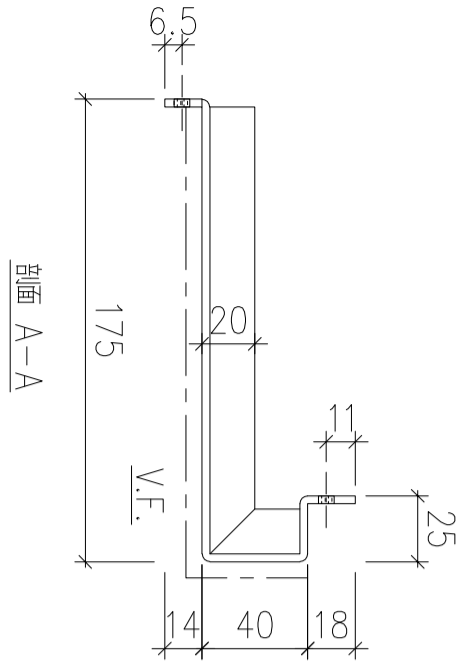


剖面 A-A

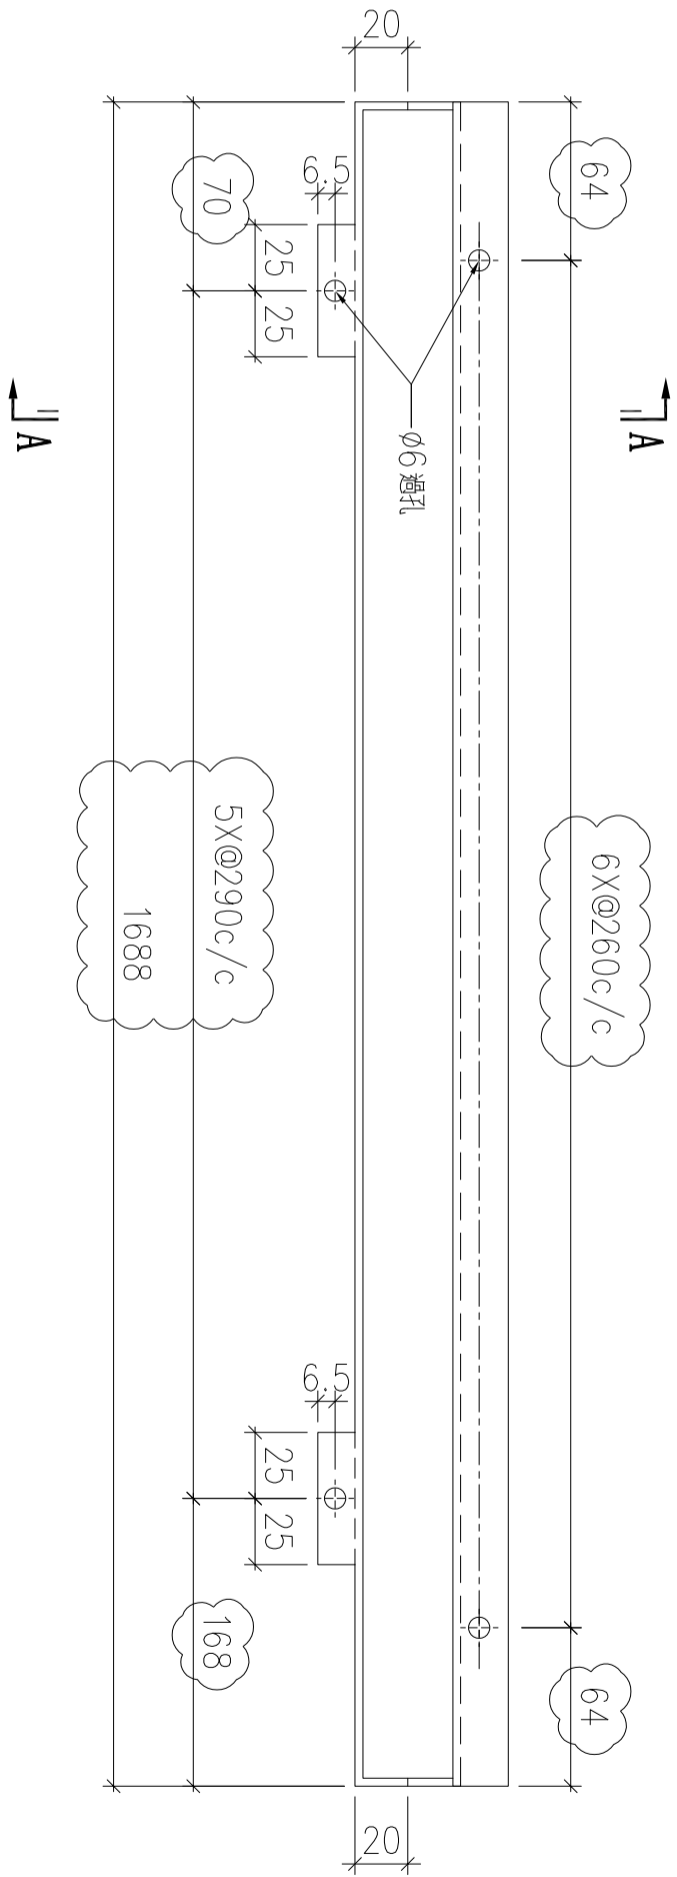

字號	物料編號	數量	安裝位置	樓層
01	T3-ALC-AP88	8	見派位圖	T3 FLAT A 17~25/F

名稱	天花鋁板加工圖	制圖	LHR	2022.3.25	修改	A	
材料	3mm厚鋁板 (3003H14)	復核	-	-	日期	2022.8.3	
顏色	EC-DG-D334232-ZD1(閃粉古銅)	批準			圖號	J853-ALC-AP375	

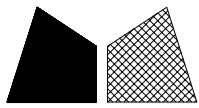

美特鋁質 有限公司
MIDI Aluminium Fabricator Ltd.




工程號

J853

地盤


錦上路

送地盤

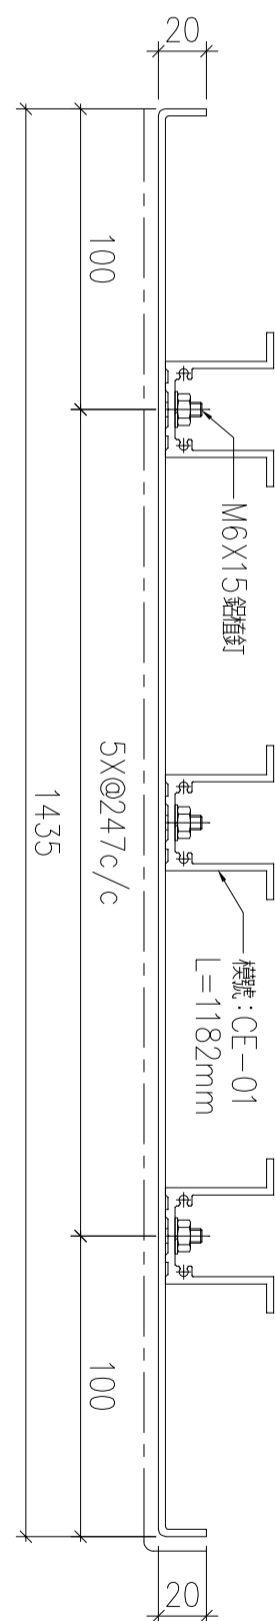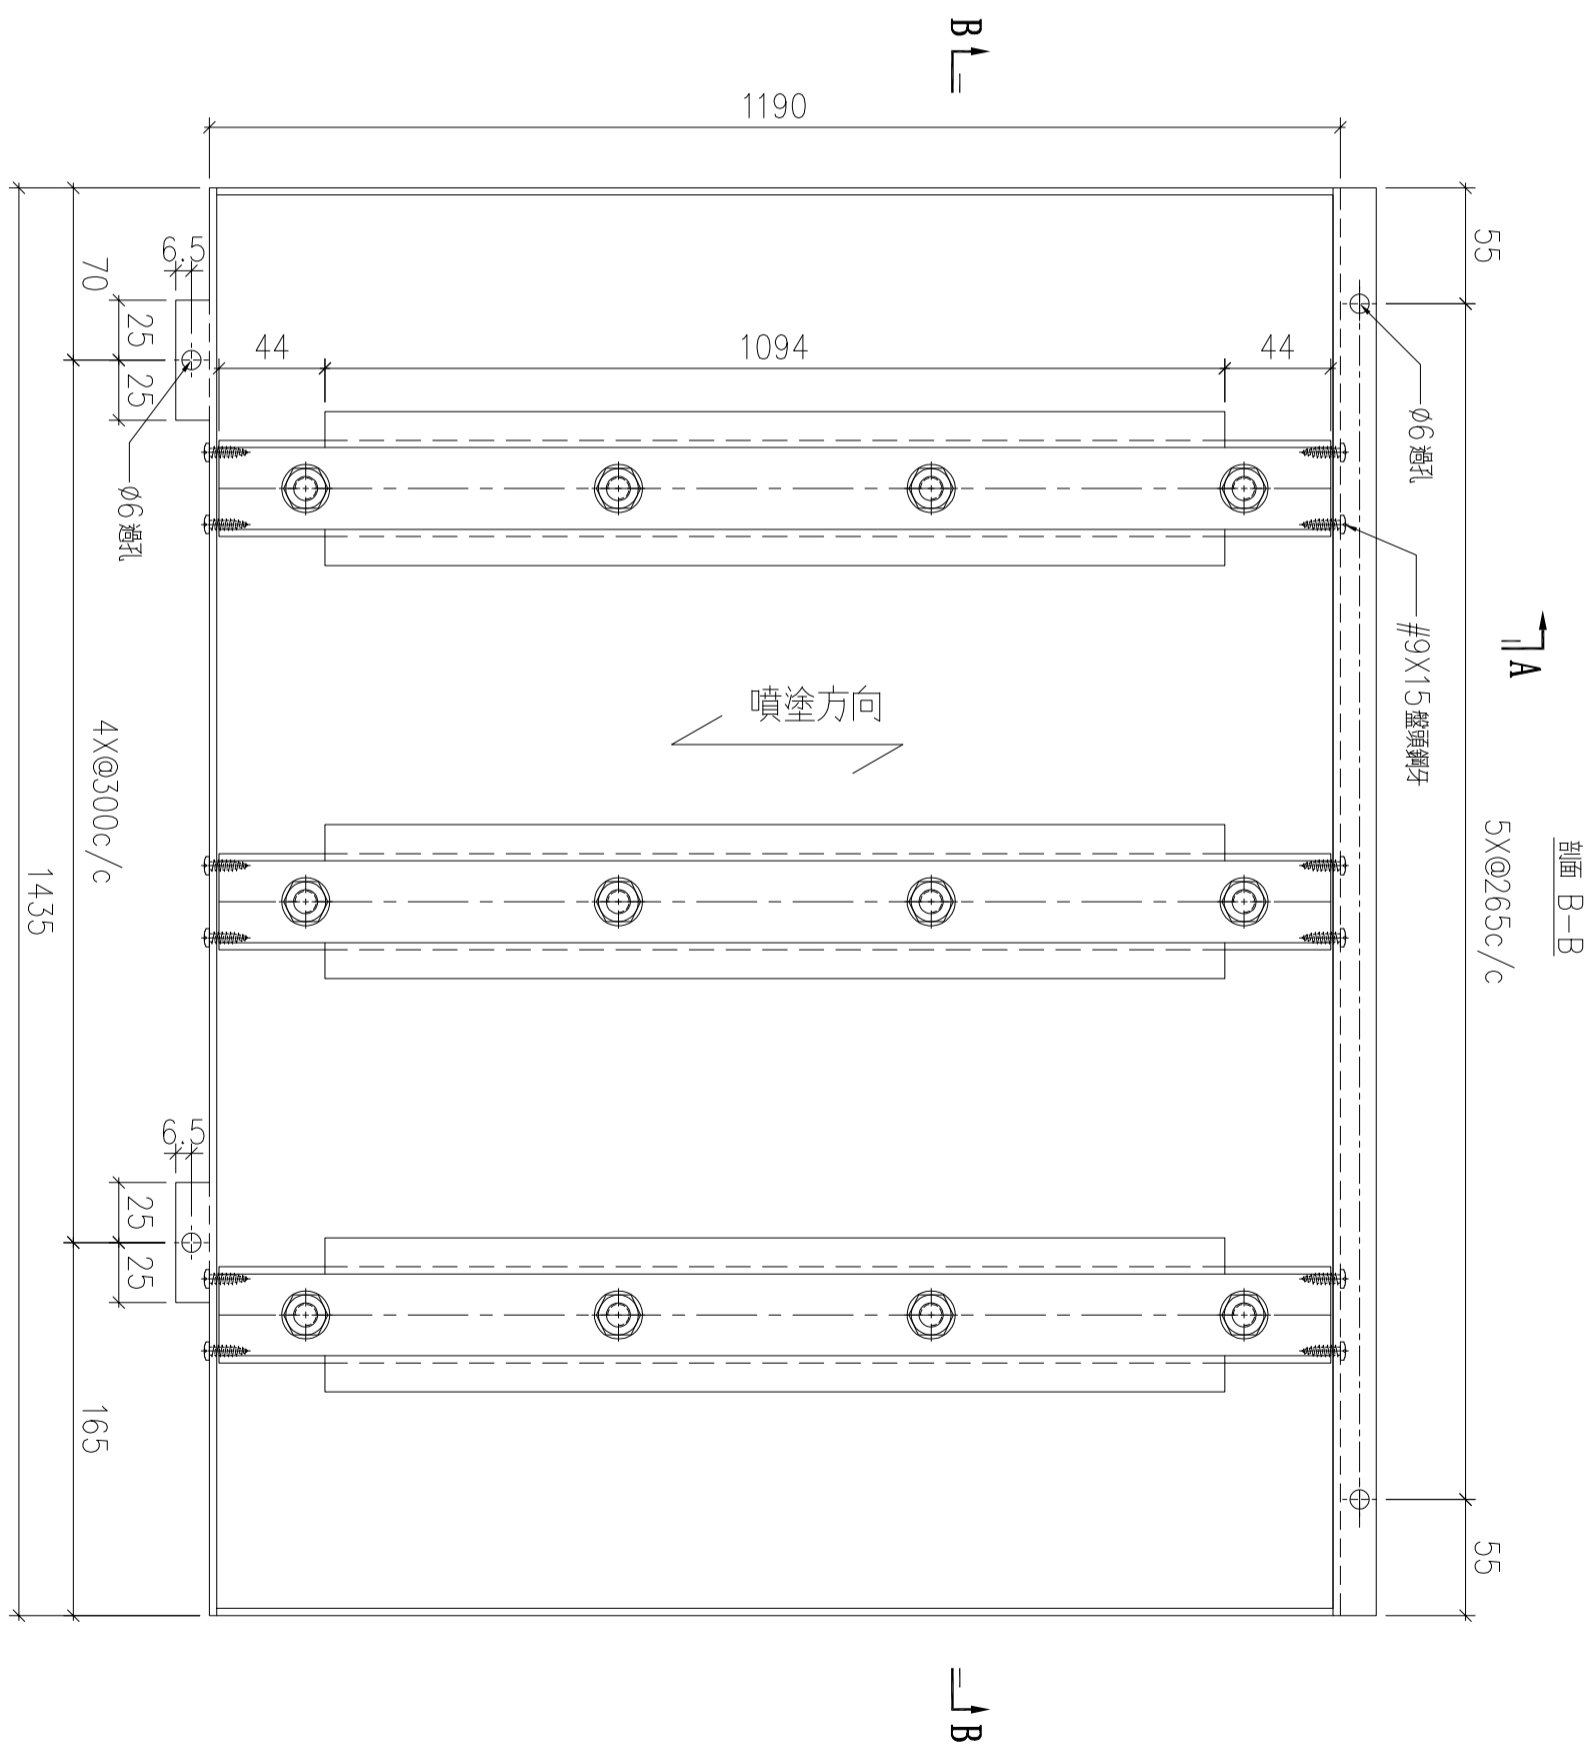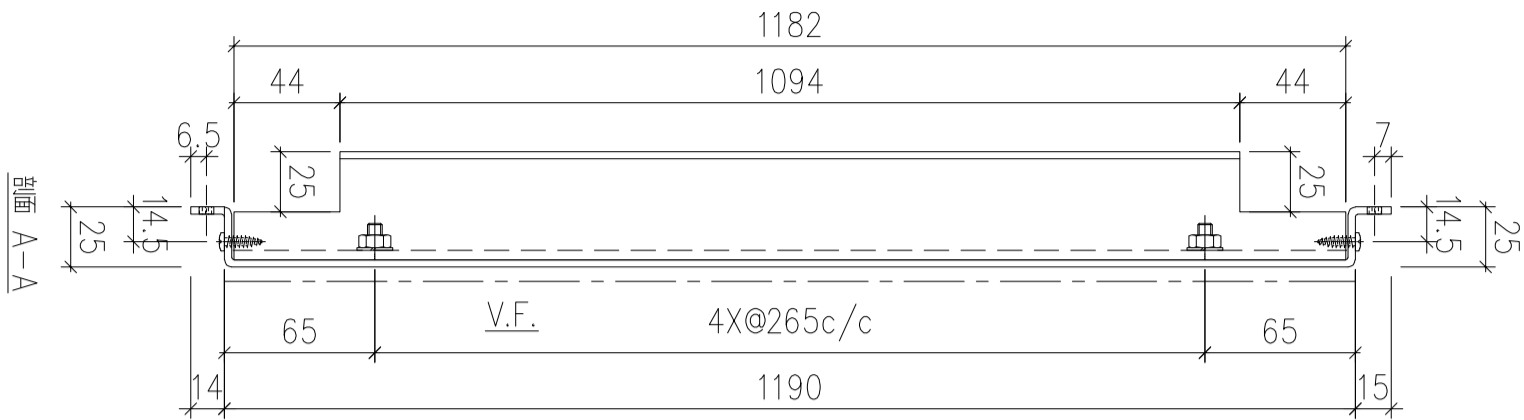

序號	物料編號	數量	安裝位置	樓層
01	T2-ALC-AP48	1	見派位圖	T2 FLAT B 5/F
02	T2-ALC-AP48	1	見派位圖	T2 FLAT C 5/F




名稱	天花鋁板加工圖	制圖	LHR	2022.2.19	修改	A	B	C
材料	3mm厚鋁板 (3003H14)	復核	-	-	日期	2022.04.06	2022.5.27	2022.8.3
顏色	ECW3D993332s-ZD1(素色白色)	批準			圖號	J853-ALC-AP312		

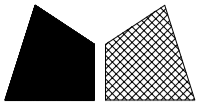

美特鋁質 有限公司
MIDI Aluminium Fabricator Ltd.


工程號	J853	地盤	錦上路
-----	------	----	-----

送地盤

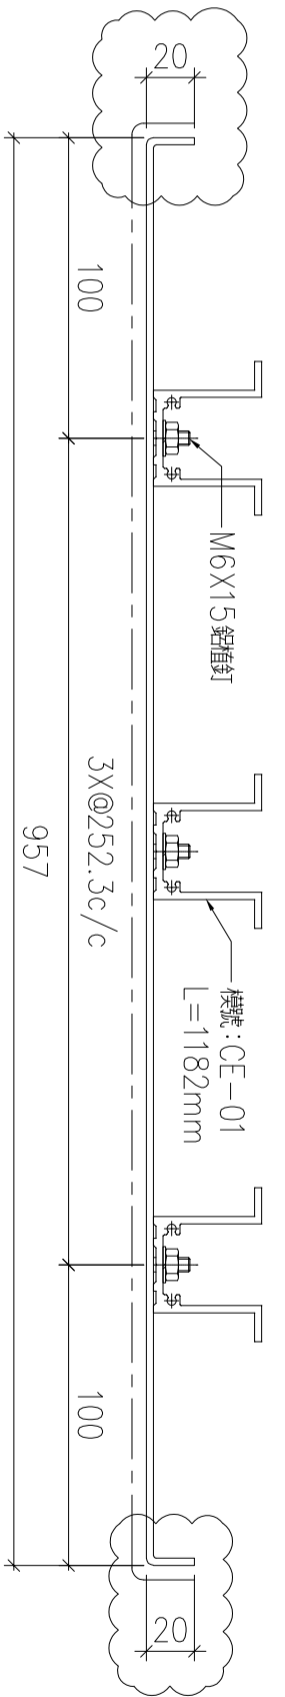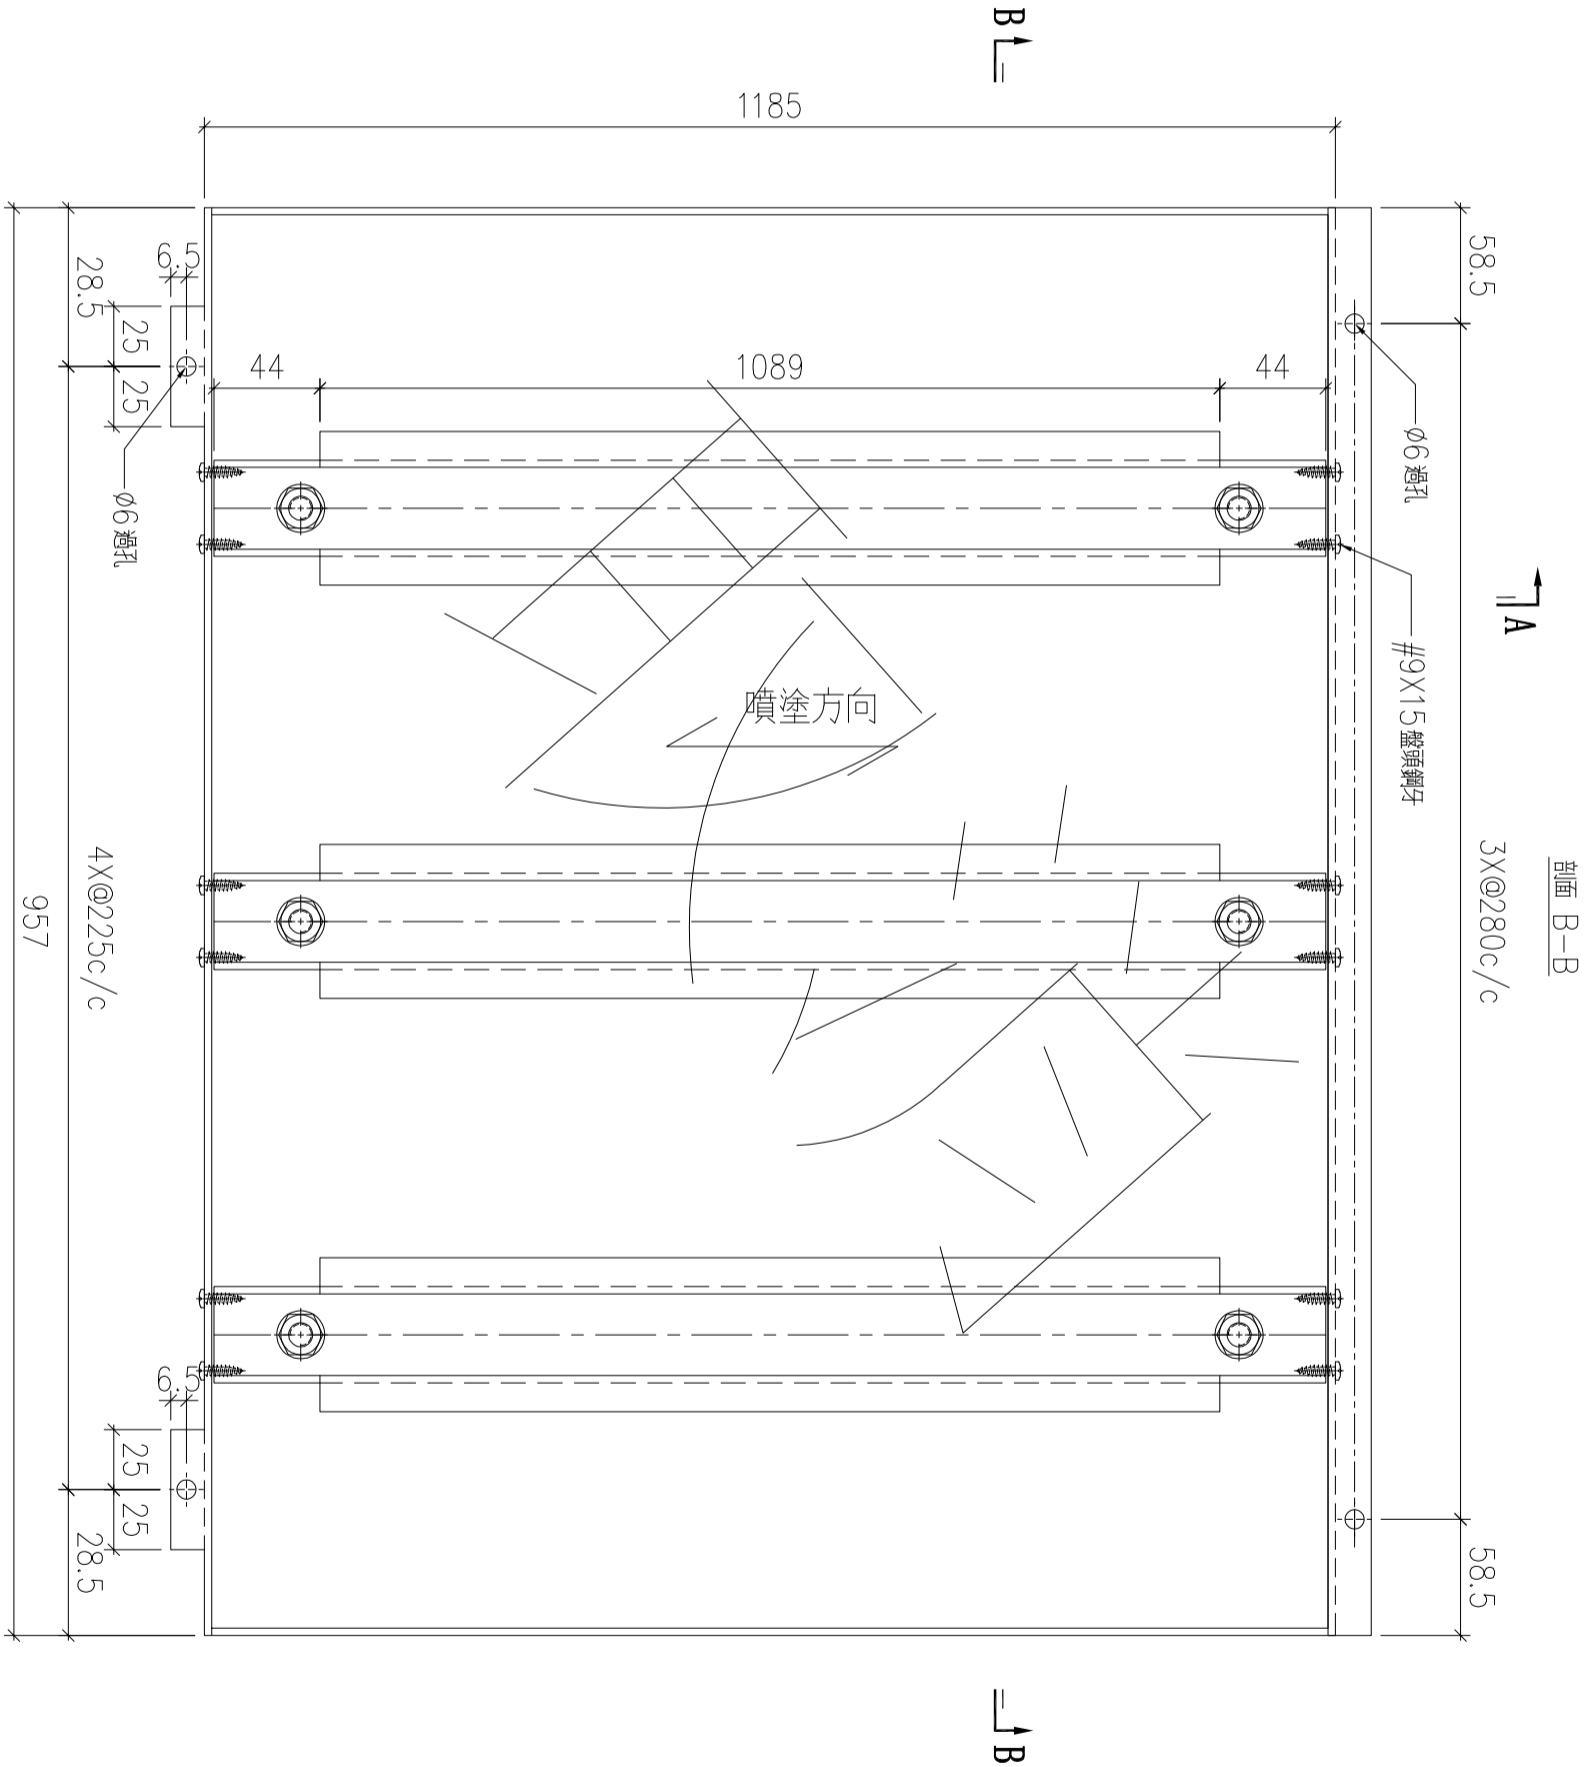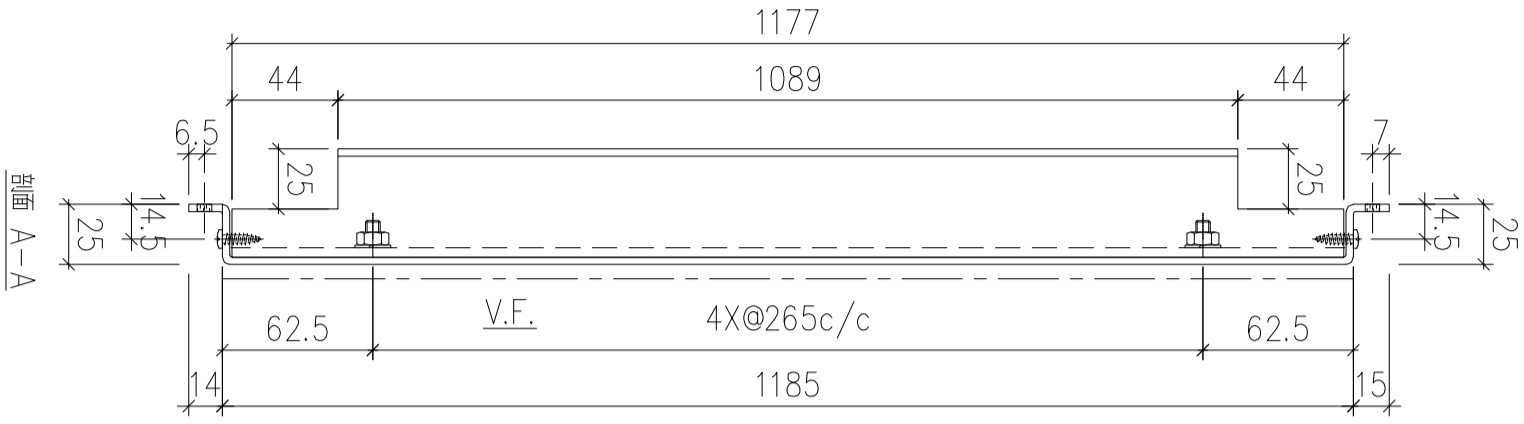

序號	物料編號	數量	安裝位置	樓層
01	T2-ALC-AP49	2	見派位圖	T2 FLAT B,C 5/F

名稱	天花鋁板加工圖	制圖	LHR	2022.2.19	修改	A	B
材料	3mm厚鋁板 (3003H14)	復核	-	-	日期	2022.04.06	2022.5.27
顏色	ECW3D993332s-ZD1(素色白色)	批準			圖號	J853-ALC-AP313	

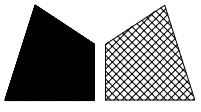

美特鋁質 有限公司
MIDI Aluminium Fabricator Ltd.




工程號

J853

地盤


錦上路

送地盤

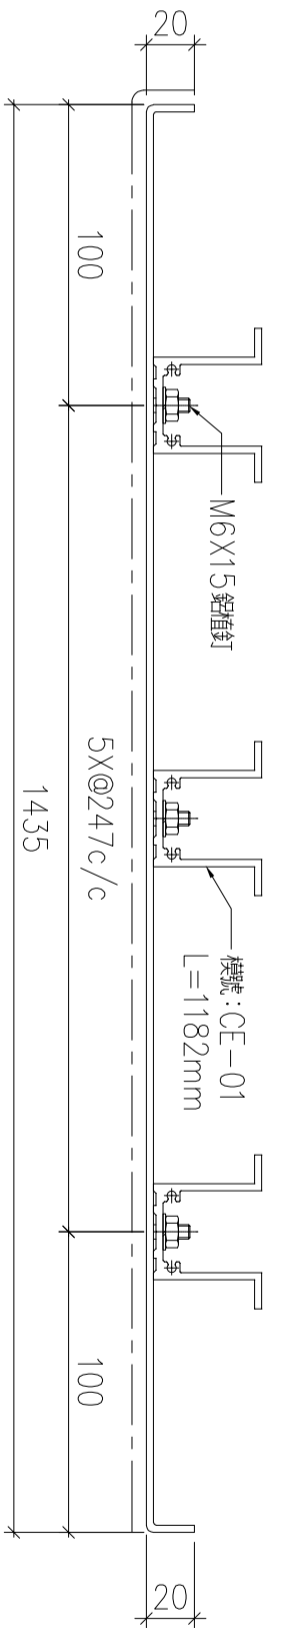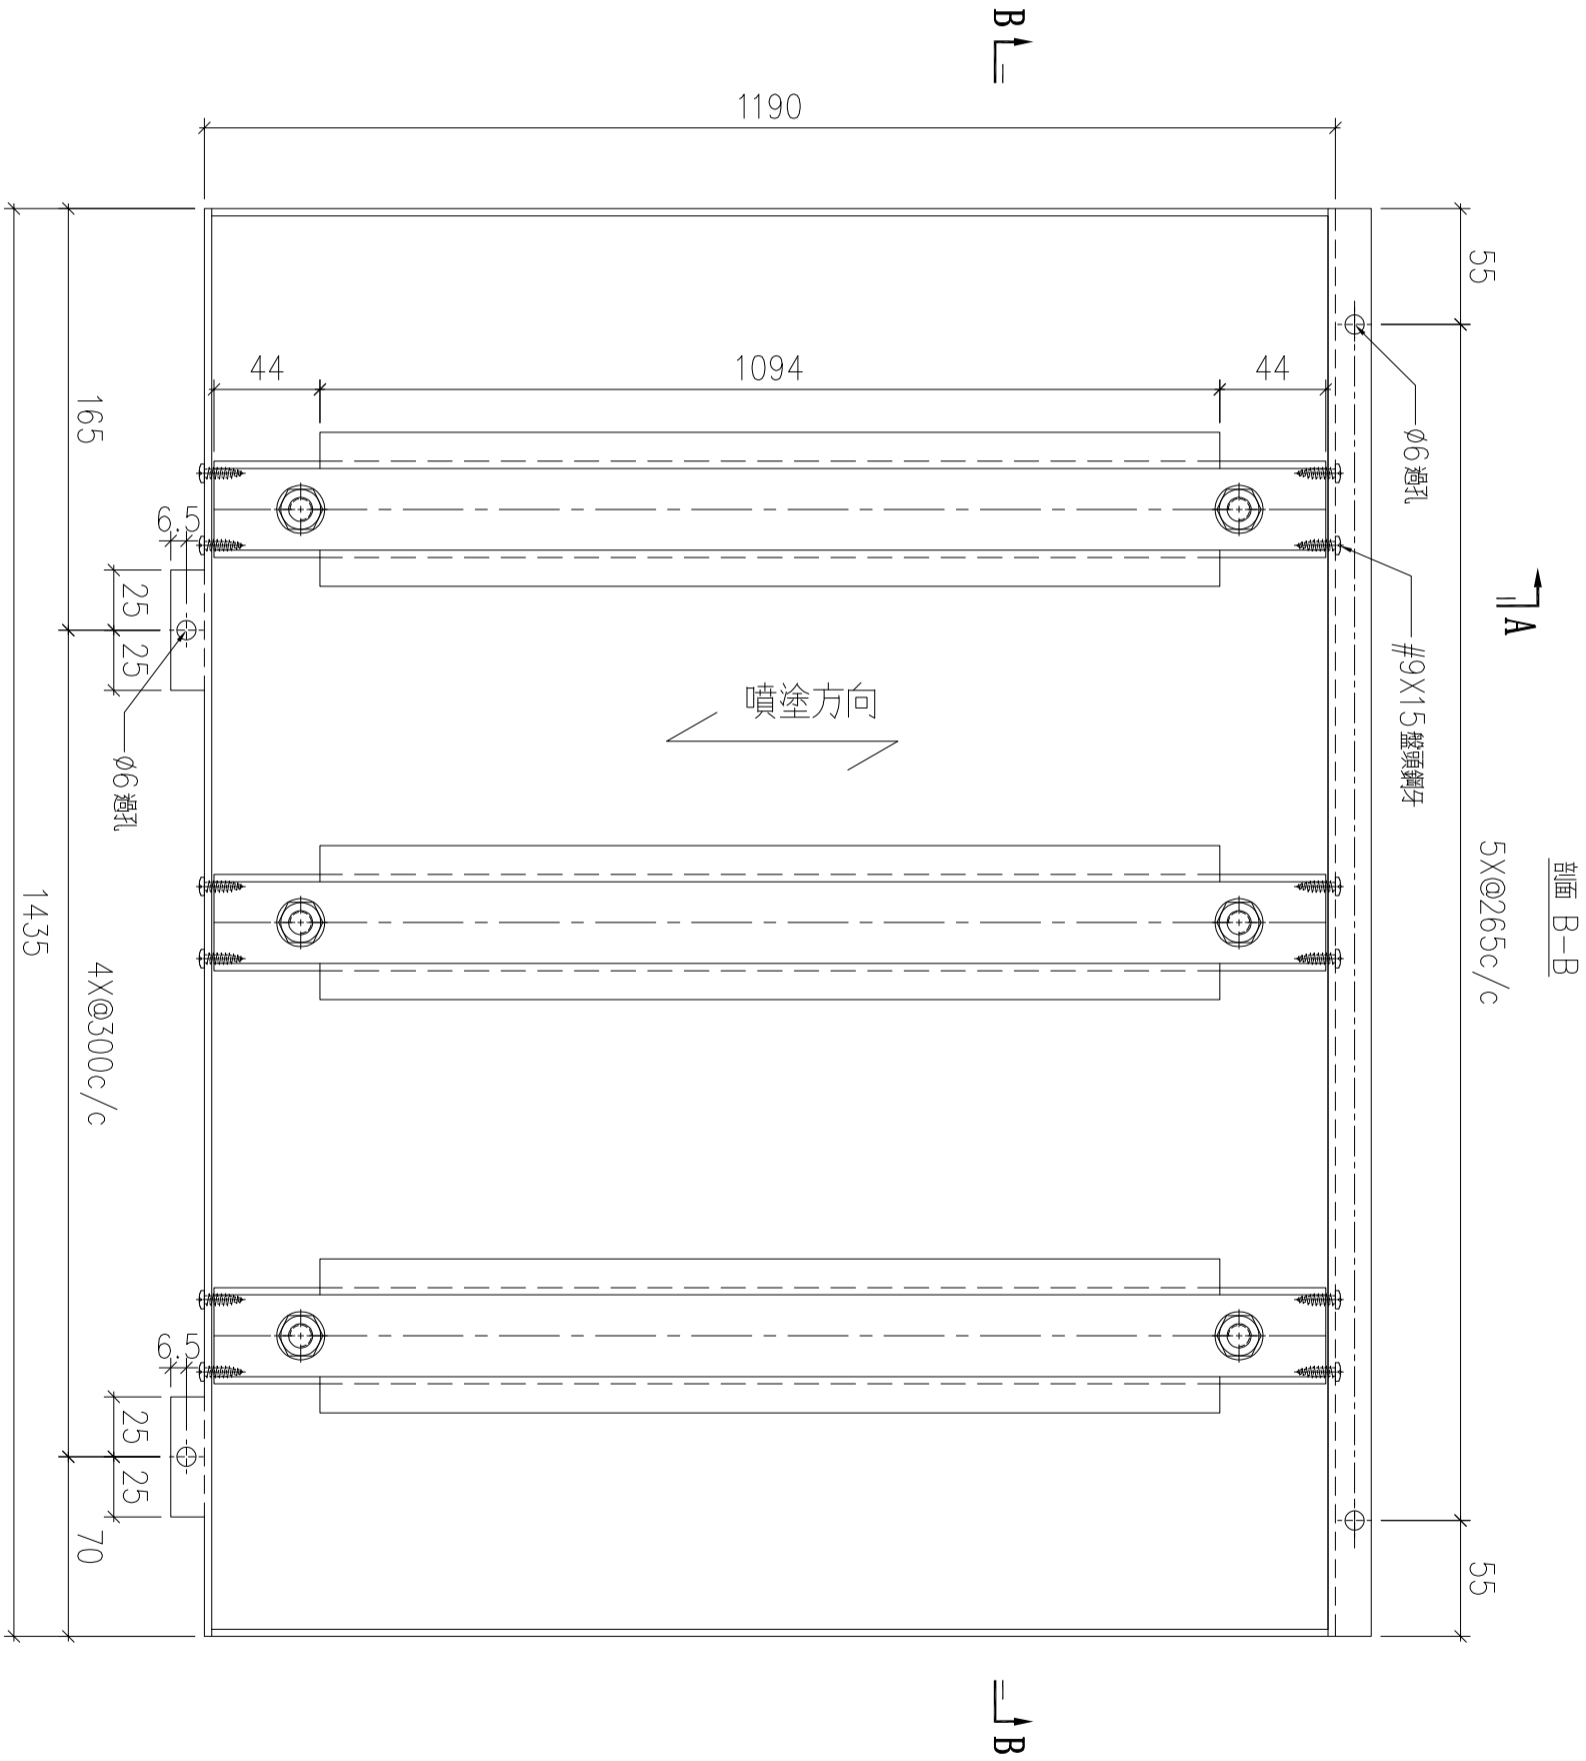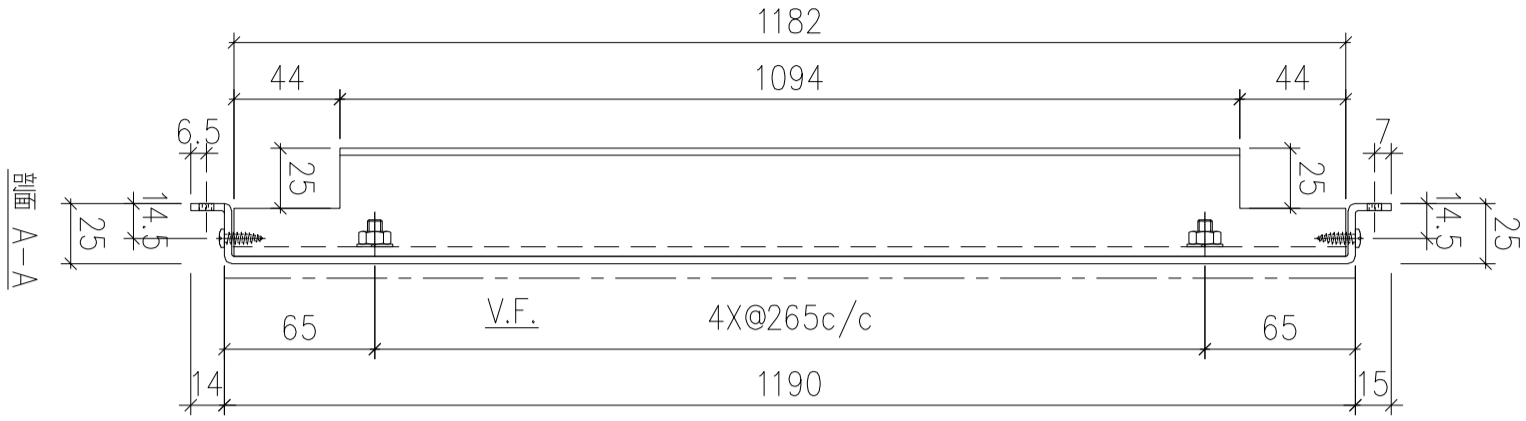

序號	物料編號	數量	安裝位置	樓層
01	T2-ALC-AP50	1	見派位圖	T2 FLAT B 5/F
02	T2-ALC-AP50	1	見派位圖	T2 FLAT C 5/F

名稱	天花鋁板加工圖	制圖	LHR	2022.2.19	修改	A	B	C
材料	3mm厚鋁板 (3003H14)	復核	-	-	日期	2022.04.06	2022.5.27	2022.8.3
顏色	ECW3D993332s-ZD1(素色白色)	批準			圖號	J853-ALC-AP314		

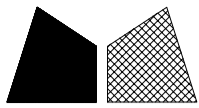

美特鋁質 有限公司
MIDI Aluminium Fabricator Ltd.




工程號

J853

地盤


錦上路

送地盤

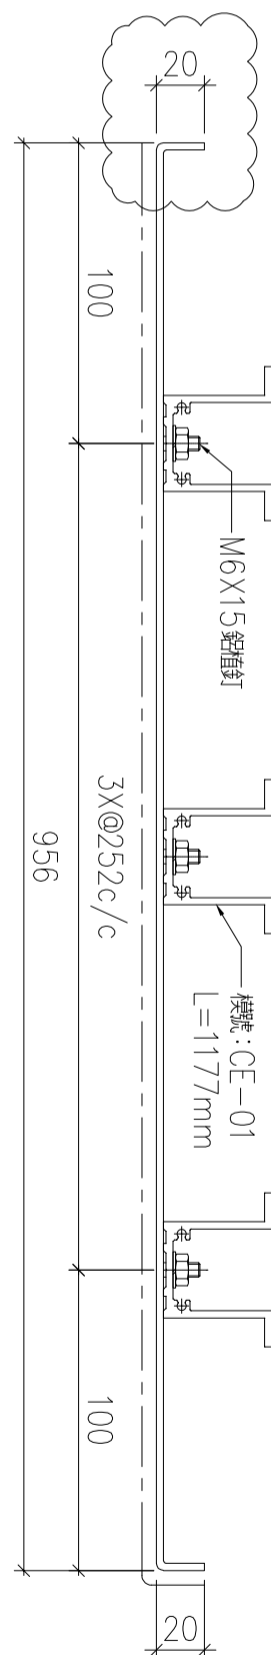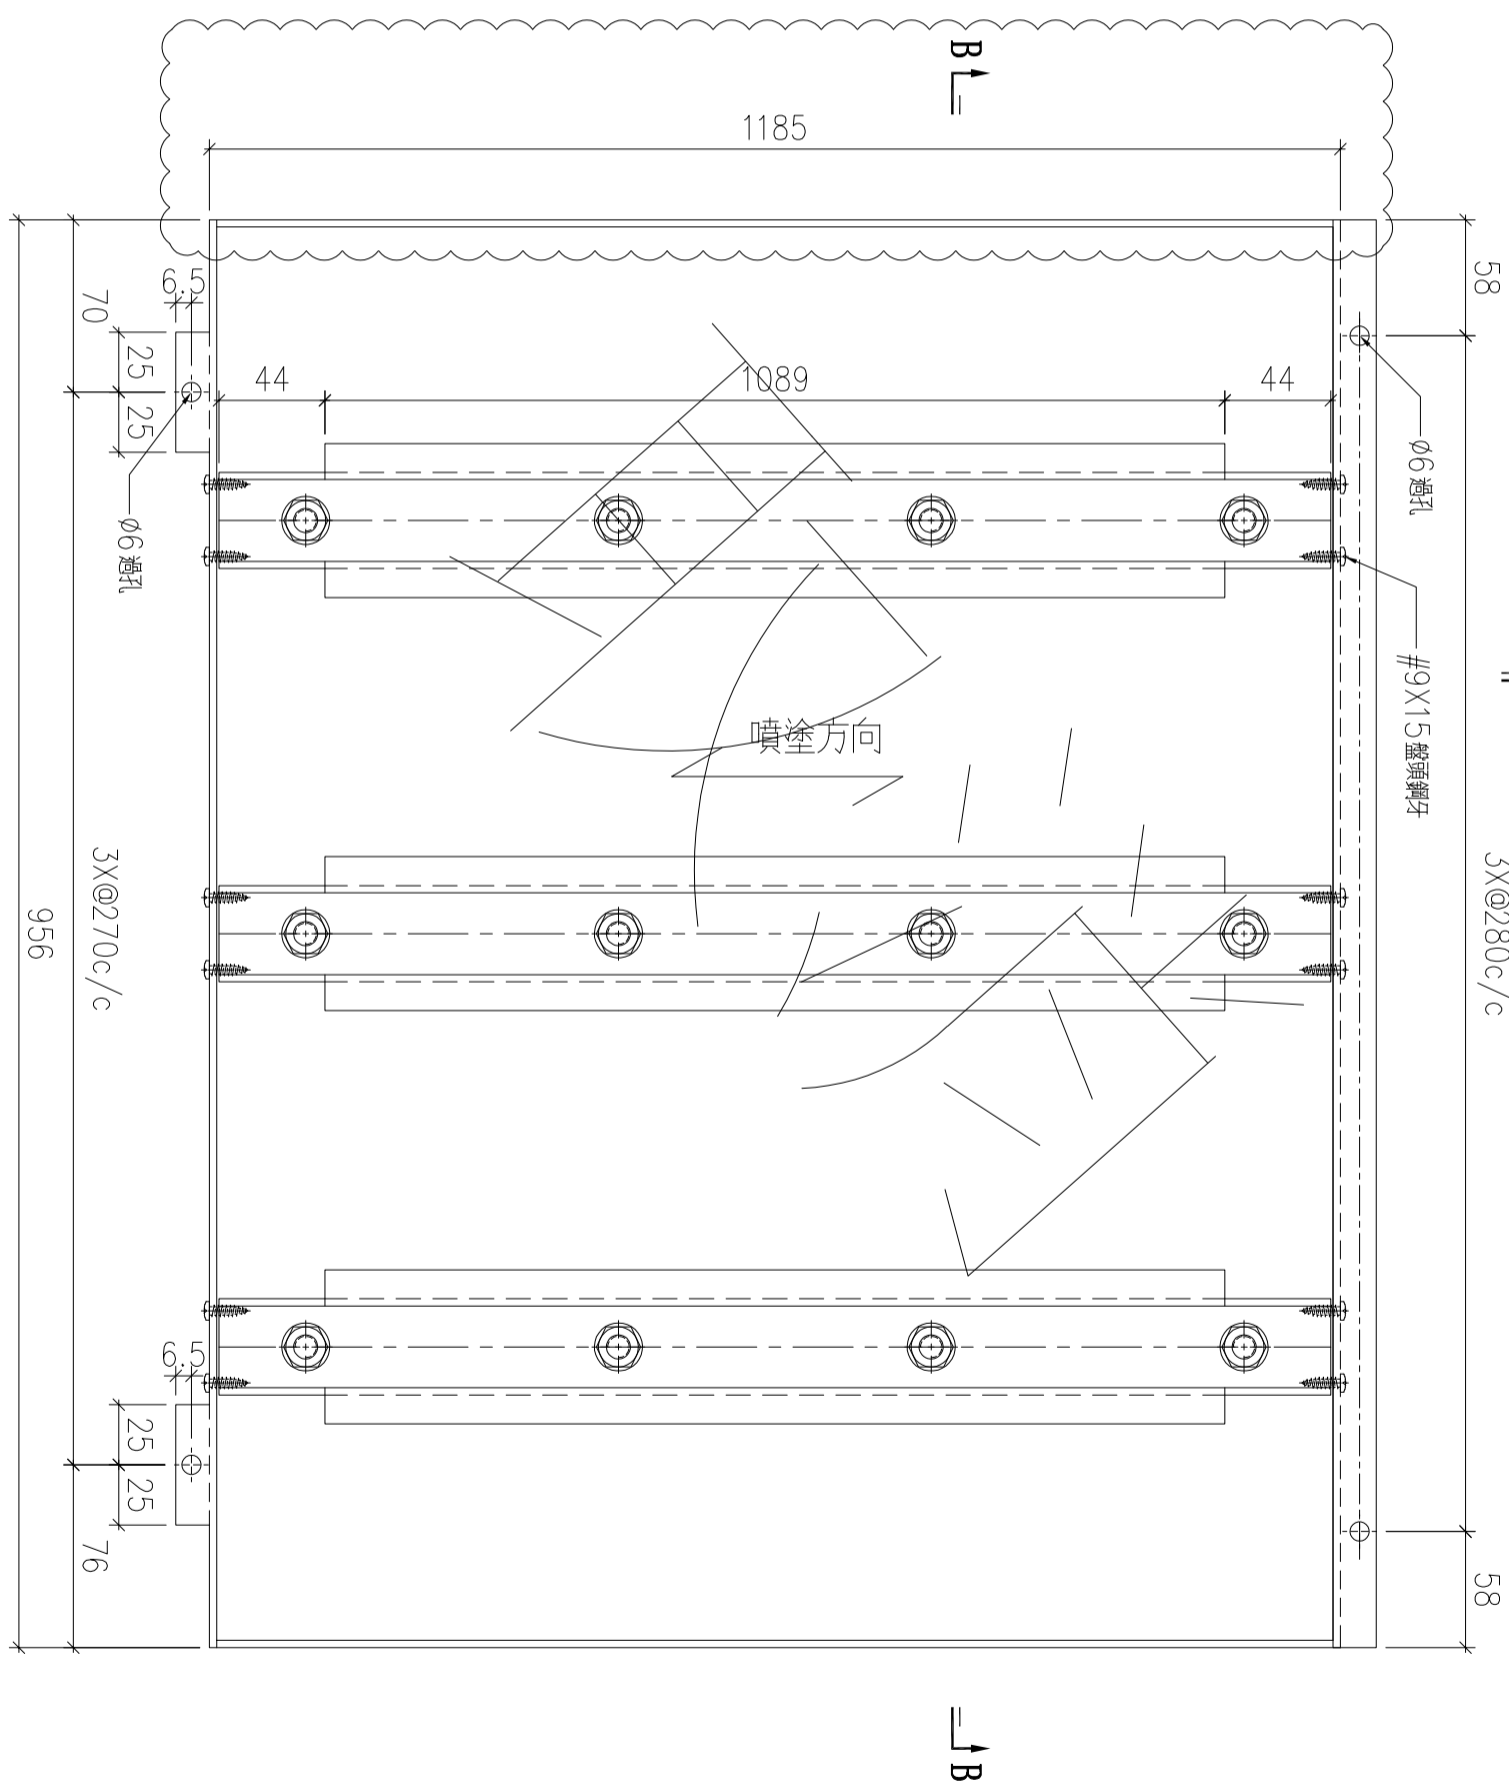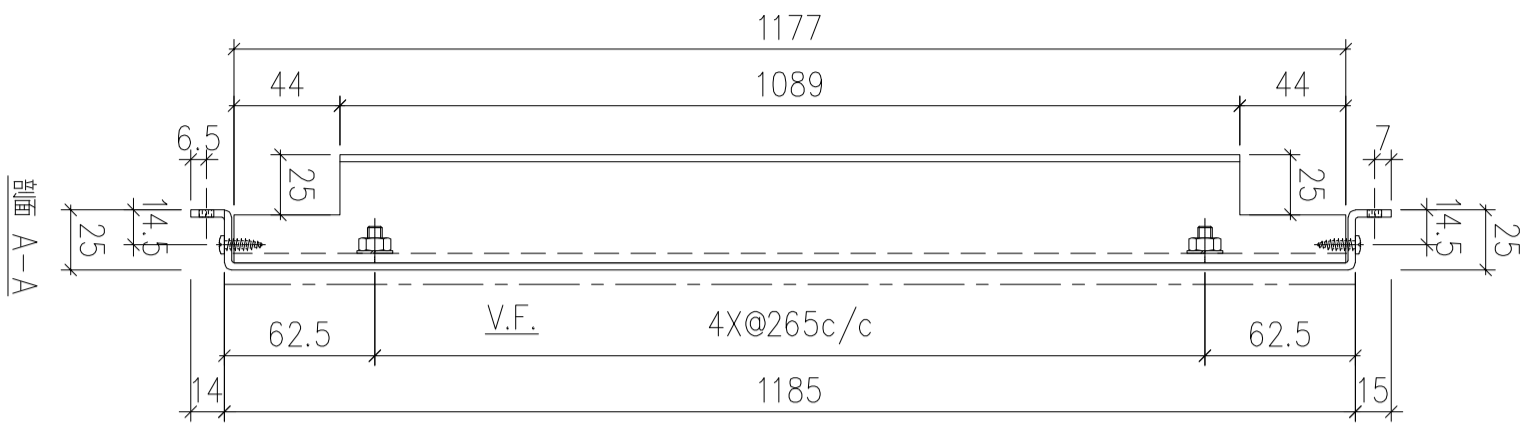

序號	物料編號	數量	安裝位置	樓層
01	T2-ALC-AP53	1	見派位圖	T2 FLAT C 5/F

名稱	天花鋁板加工圖	制圖	LHR	2022.2.19	修改	A
材料	3mm厚鋁板 (3003H14)	復核	-	-	日期	2022.04.06
顏色	ECW3D993332s-ZD1(素色白色)	批準			圖號	J853-ALC-AP315

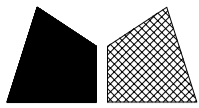

美特鋁質 有限公司
MIDI Aluminium Fabricator Ltd.




工程號

J853

地盤


錦上路

送地盤

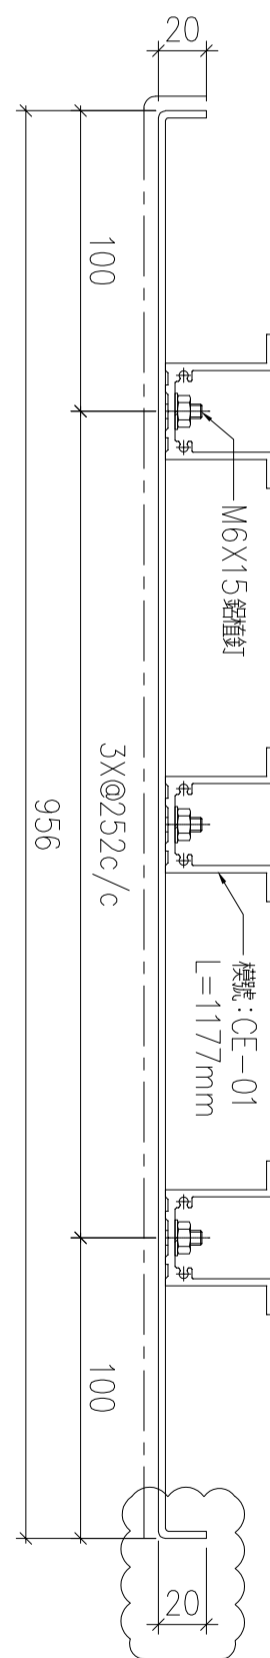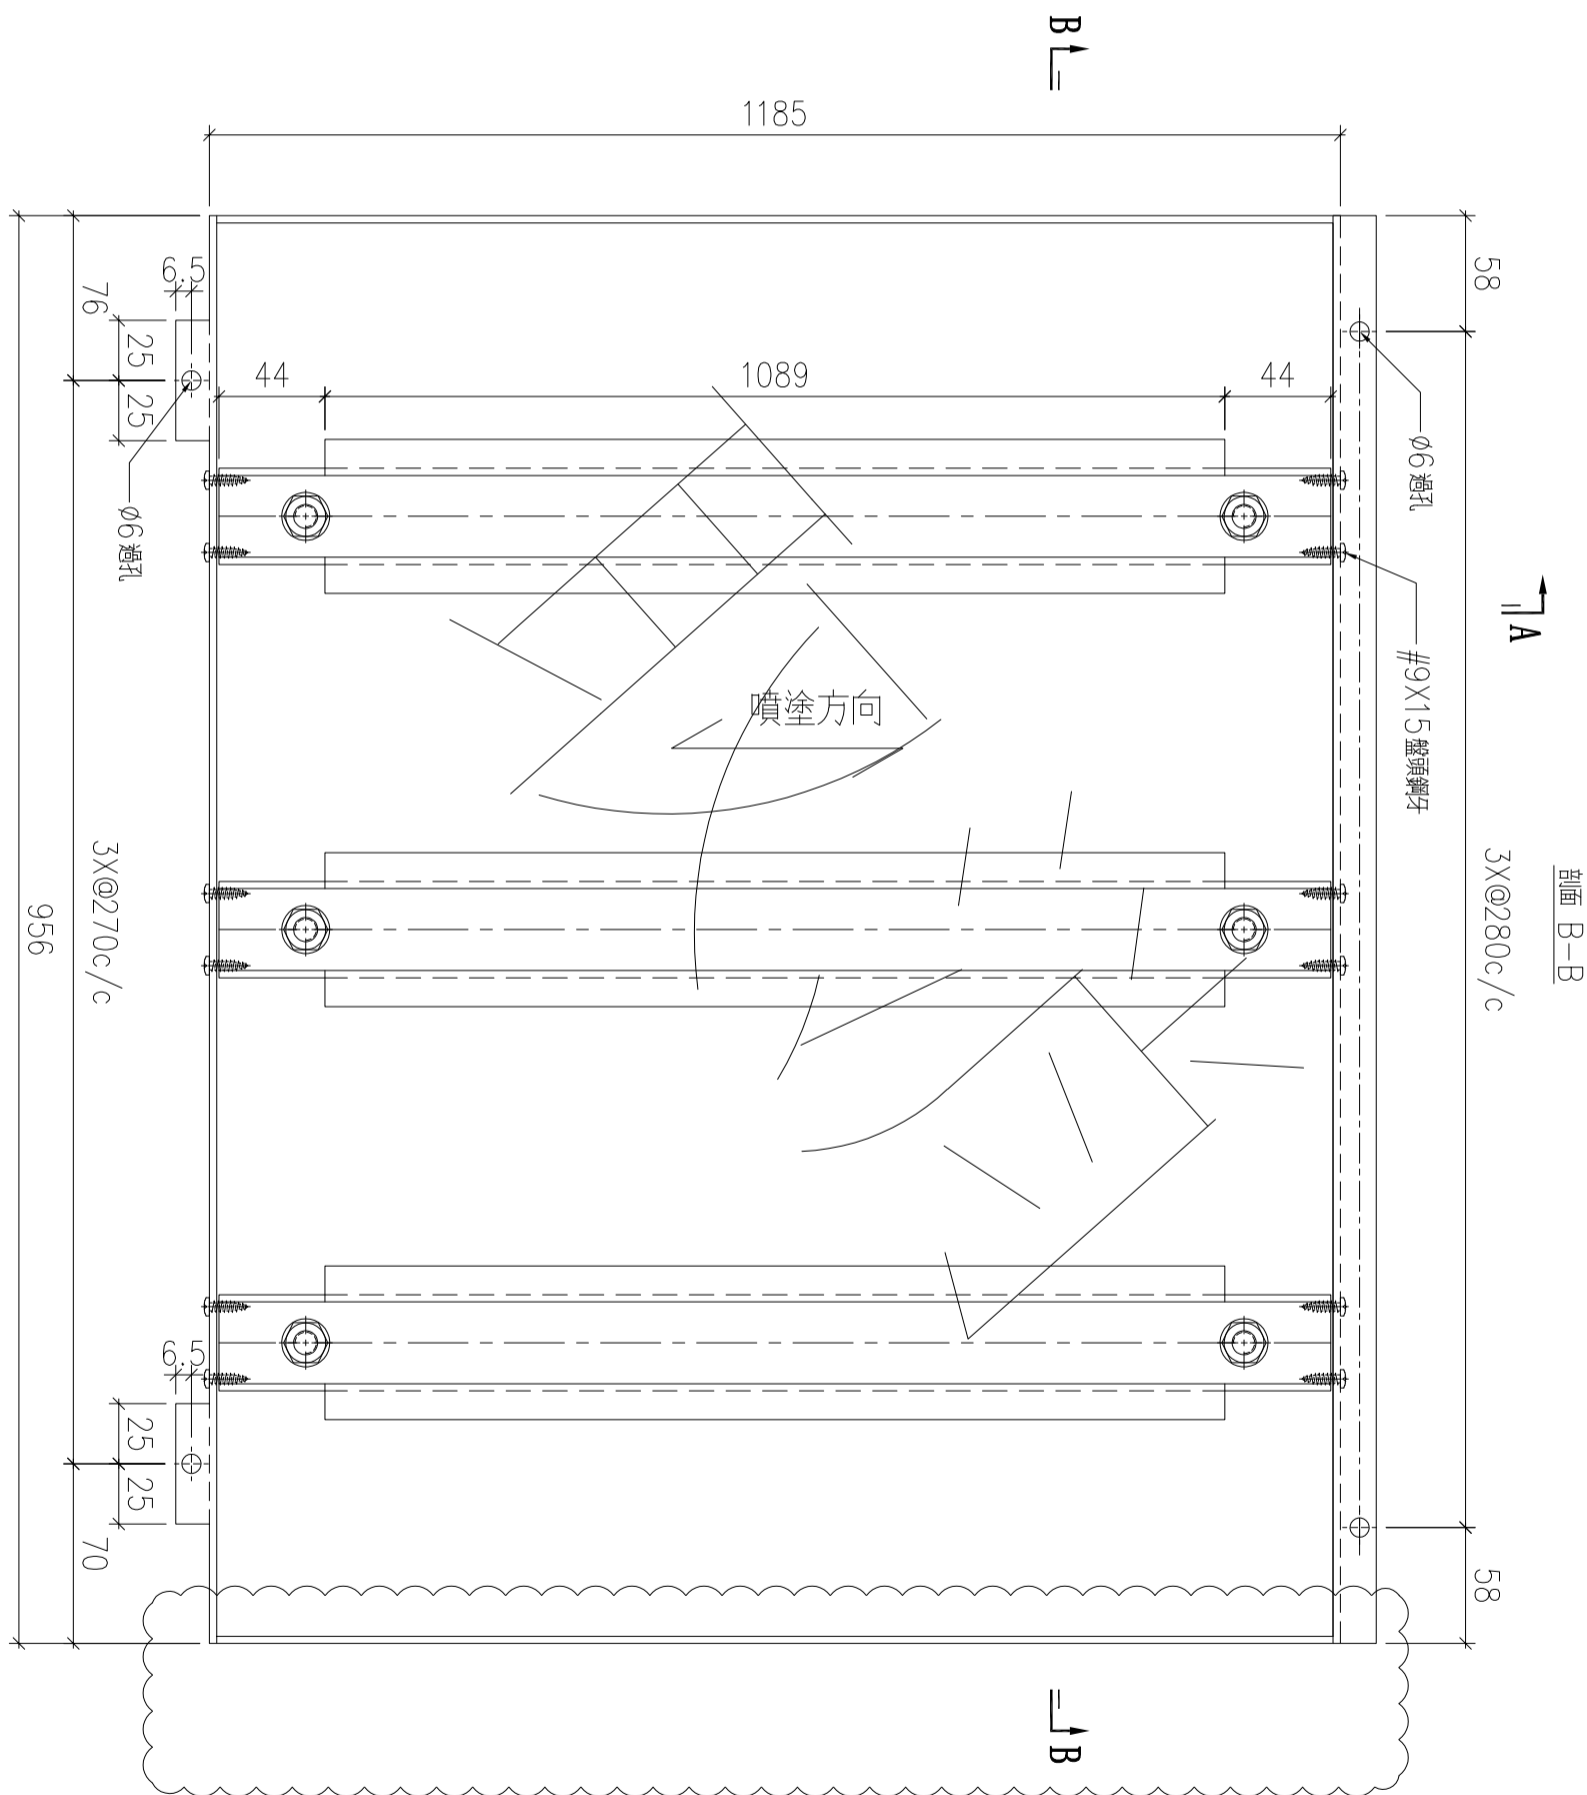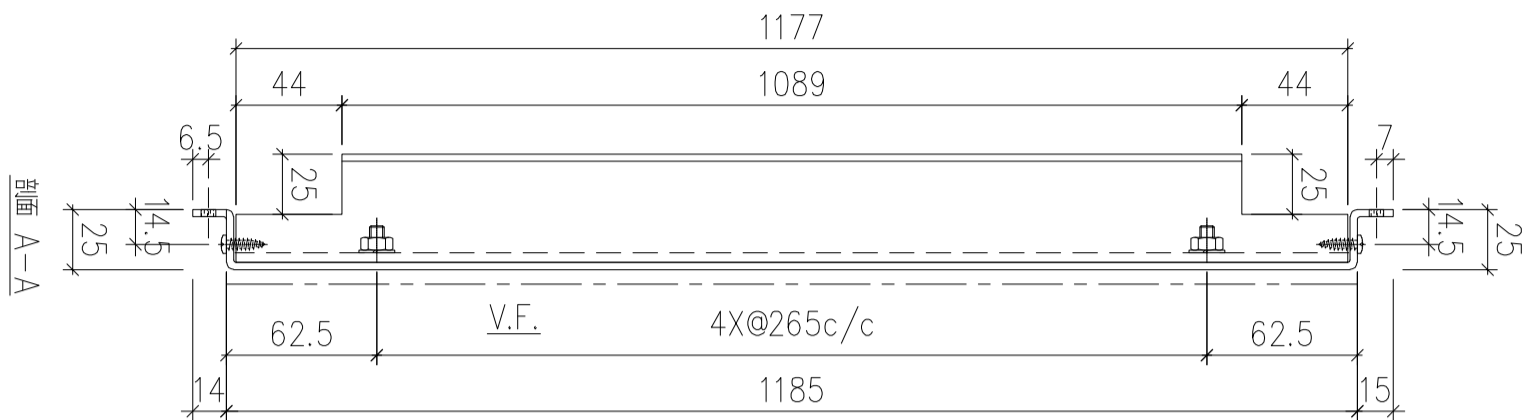

序號	物料編號	數量	安裝位置	樓層
01	T2-ALC-AP54	1	見派位圖	T2 FLAT C 5/F



名稱	天花鋁板加工圖	制圖	LHR	2022.2.19	修改	A
材料	3mm厚鋁板 (3003H14)	復核	-	-	日期	2022.04.06
顏色	ECW3D993332s-ZD1(素色白色)	批準			圖號	J853-ALC-AP316

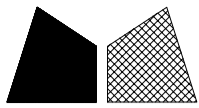

美特鋁質 有限公司
MIDI Aluminium Fabricator Ltd.


工程號	J853	地盤	錦上路
-----	------	----	-----

送地盤

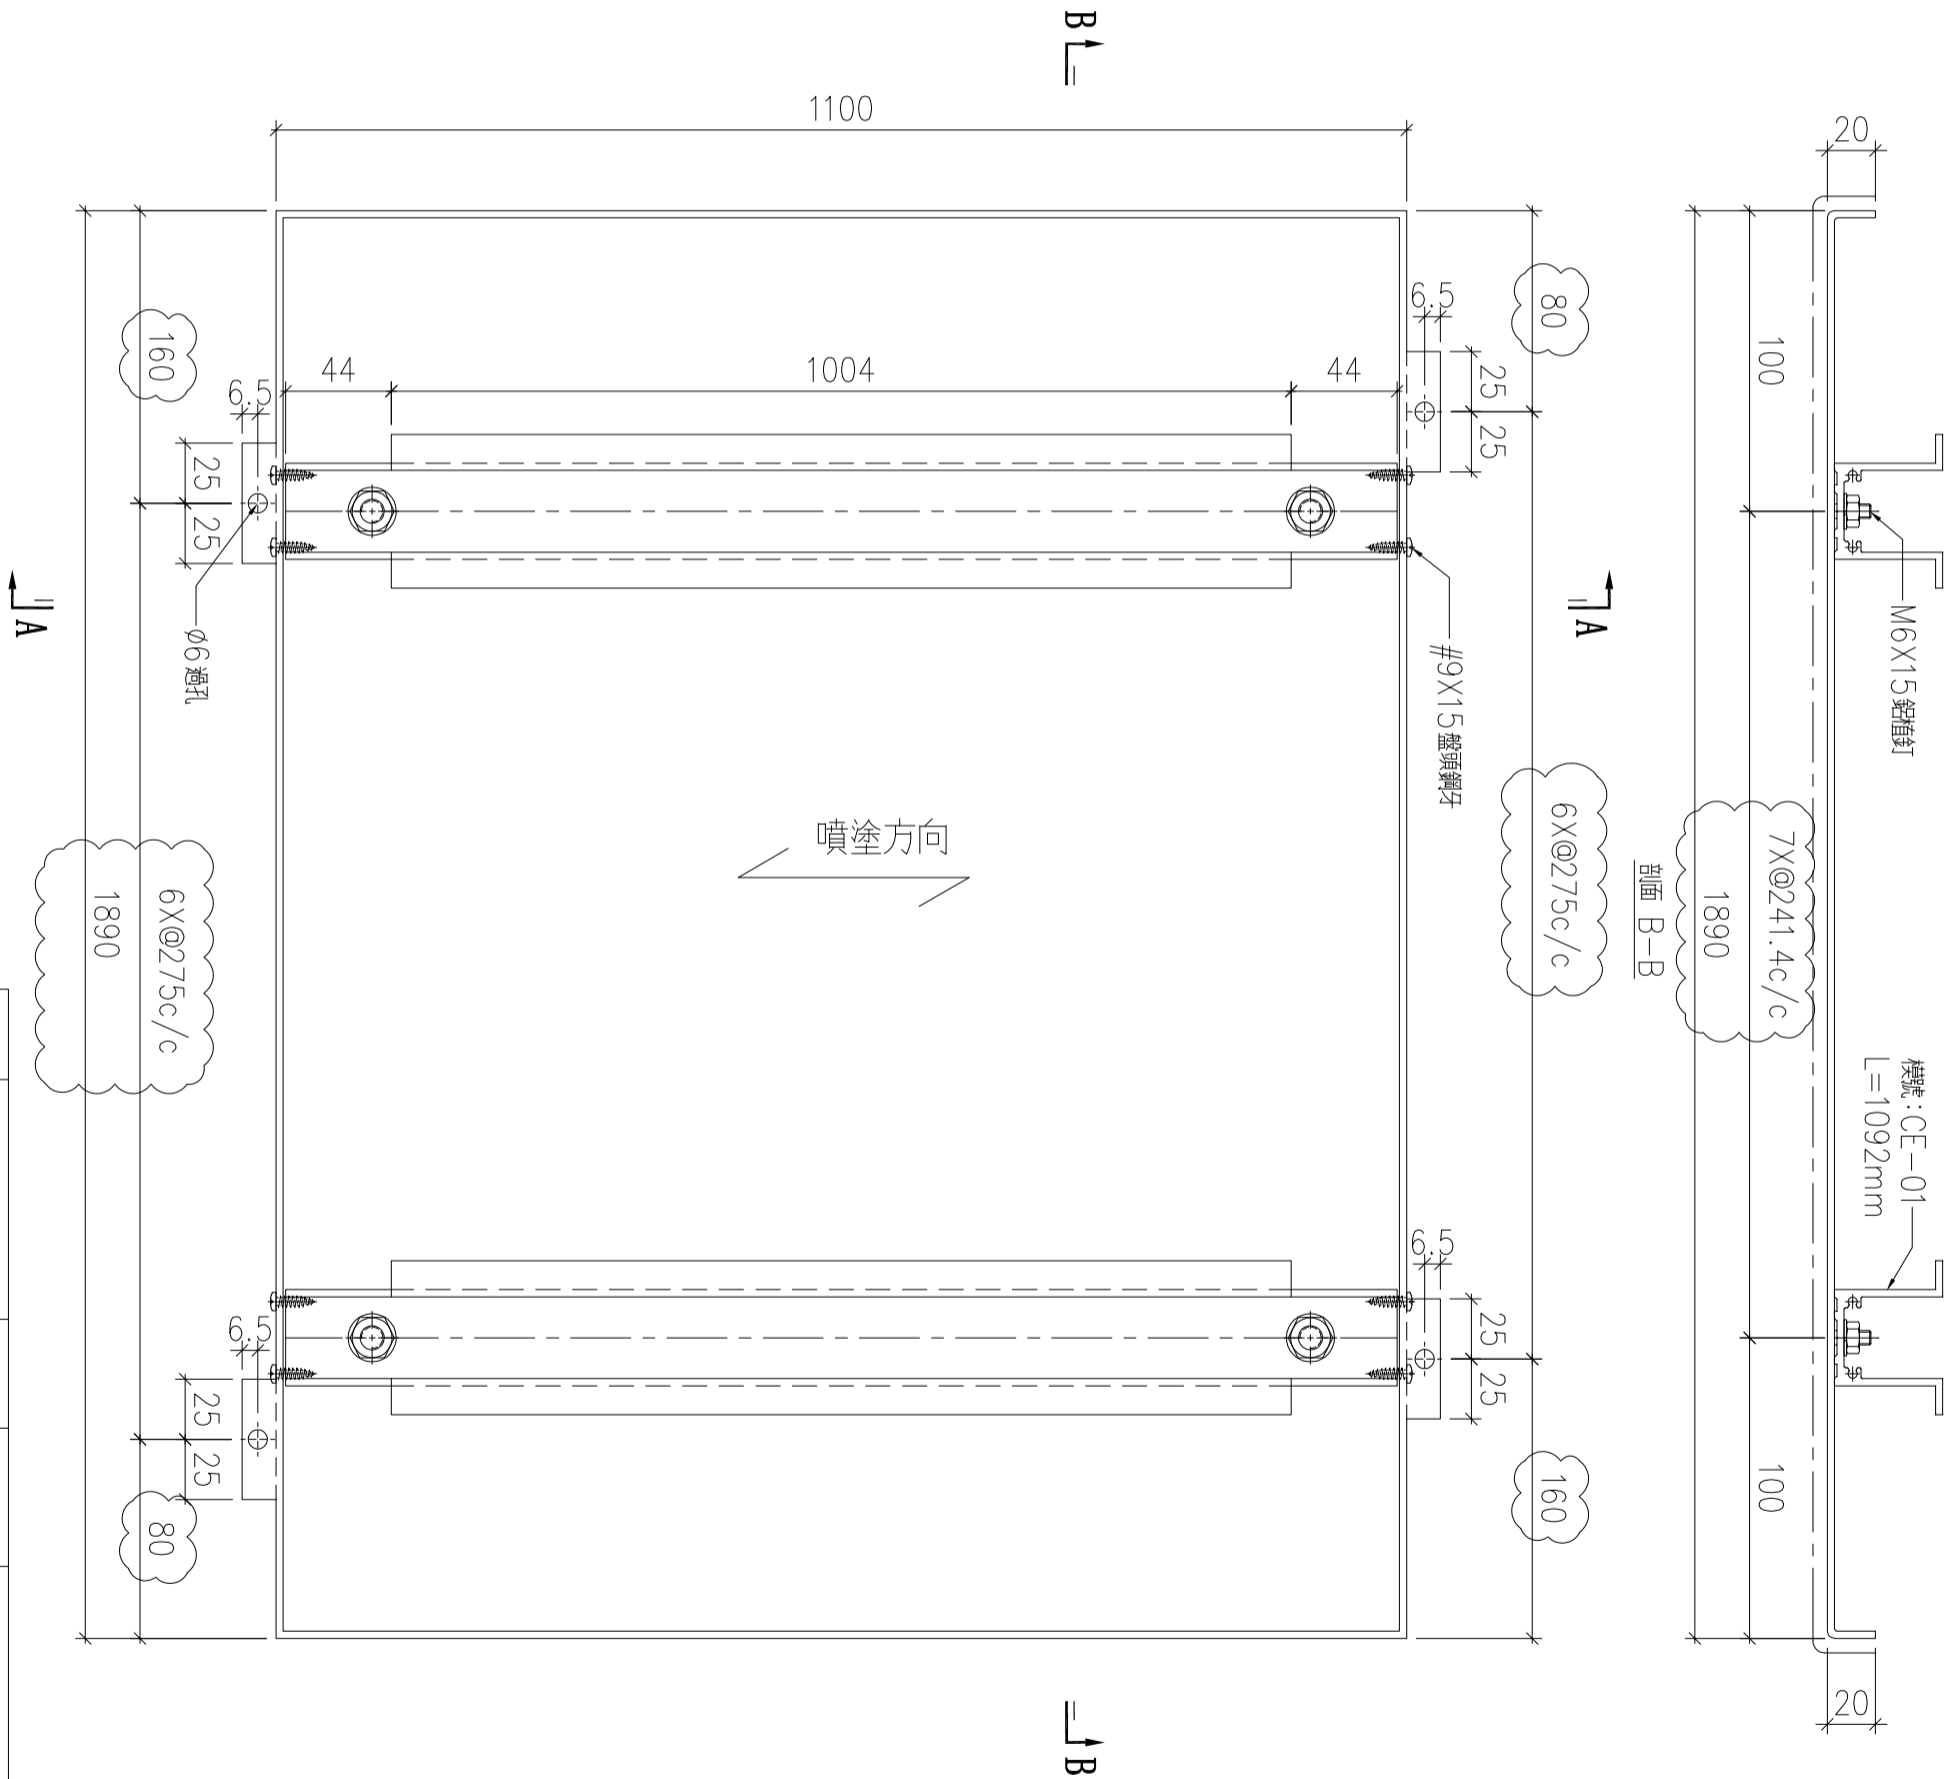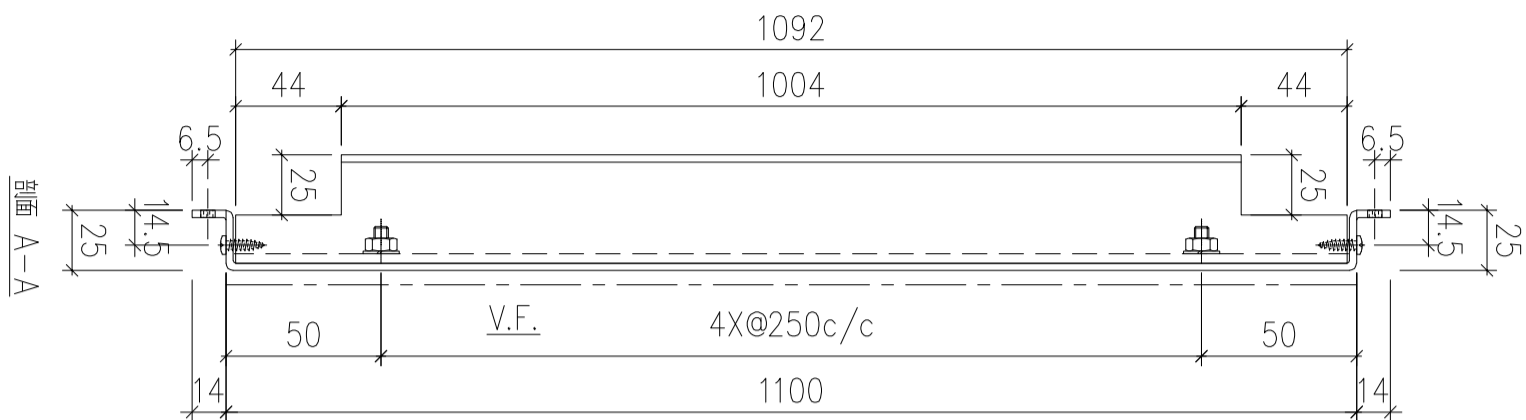

序號	物料編號	數量	安裝位置	樓層
01	T2-ALC-AP69	7	見派位圖	T2 FLAT A 17~23/F



名稱	天花鋁板加工圖	制圖	LHR	2022.2.19	修改	A	B	C
材料	3mm厚鋁板 (3003H14)	復核	-	-	日期	2022.3.25	2022.04.06	2022.8.3
顏色	ECW3D993332s-ZD1(素色白色)	批準			圖號	J853-ALC-AP319		

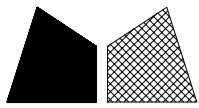

美特鋁質 有限公司
MIDI Aluminium Fabricator Ltd.


工程號	J853	地盤	錦上路
-----	------	----	-----

送地盤

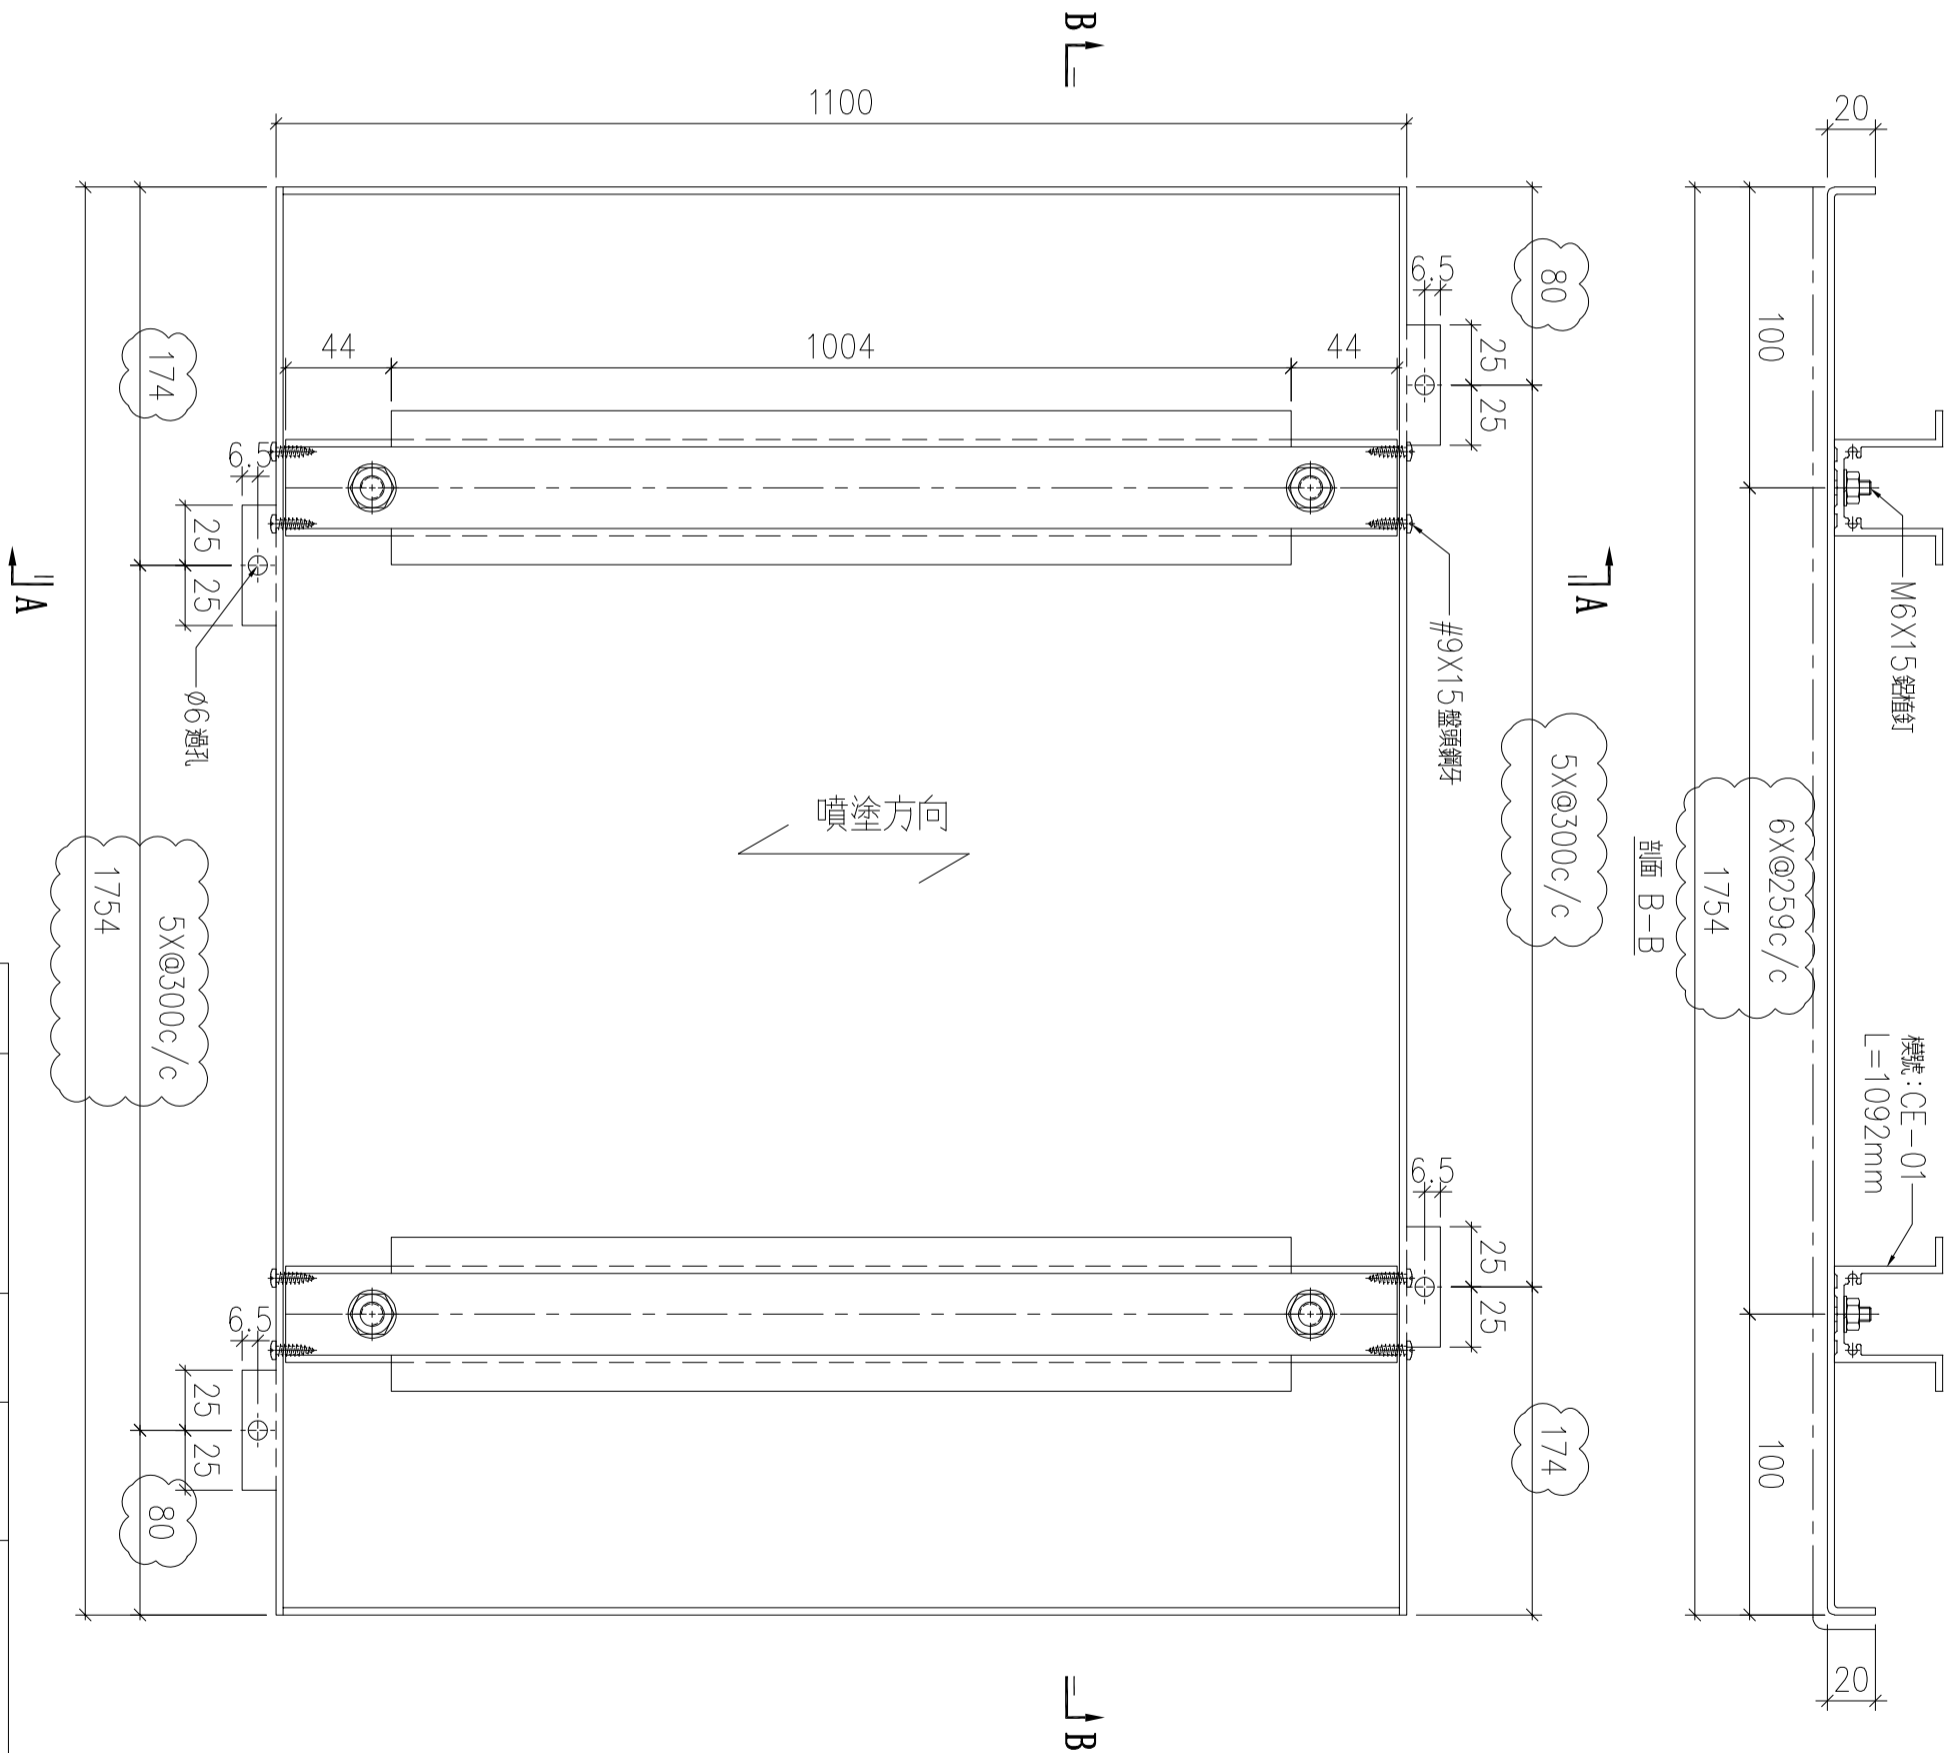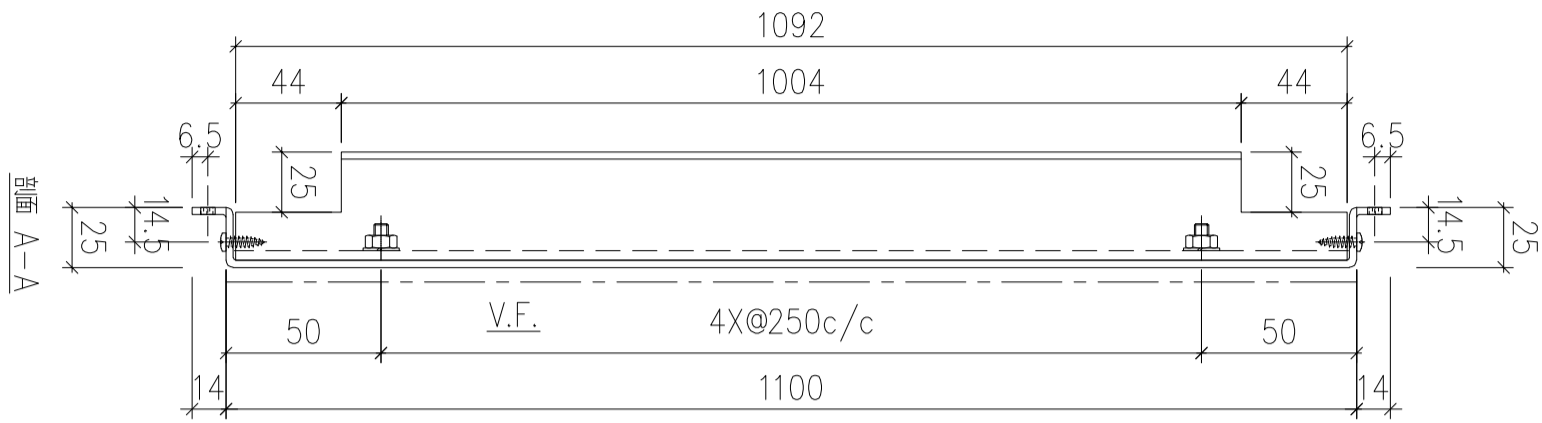

序號	物料編號	數量	安裝位置	樓層
01	T2-ALC-AP70	7	見派位圖	T2 FLAT A 17~23/F

名稱	天花鋁板加工圖	制圖	LHR	2022.2.19	修改	A	B	C
材料	3mm厚鋁板 (3003H14)	復核	-	-	日期	2022.3.25	2022.04.06	2022.8.3
顏色	ECW3D993332s-ZD1(素色白色)	批準			圖號	J853-ALC-AP320		

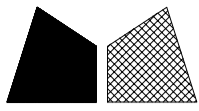

美特鋁質 有限公司
MIDI Aluminium Fabricator Ltd.



工程號

J853

地盤


錦上路

送地盤

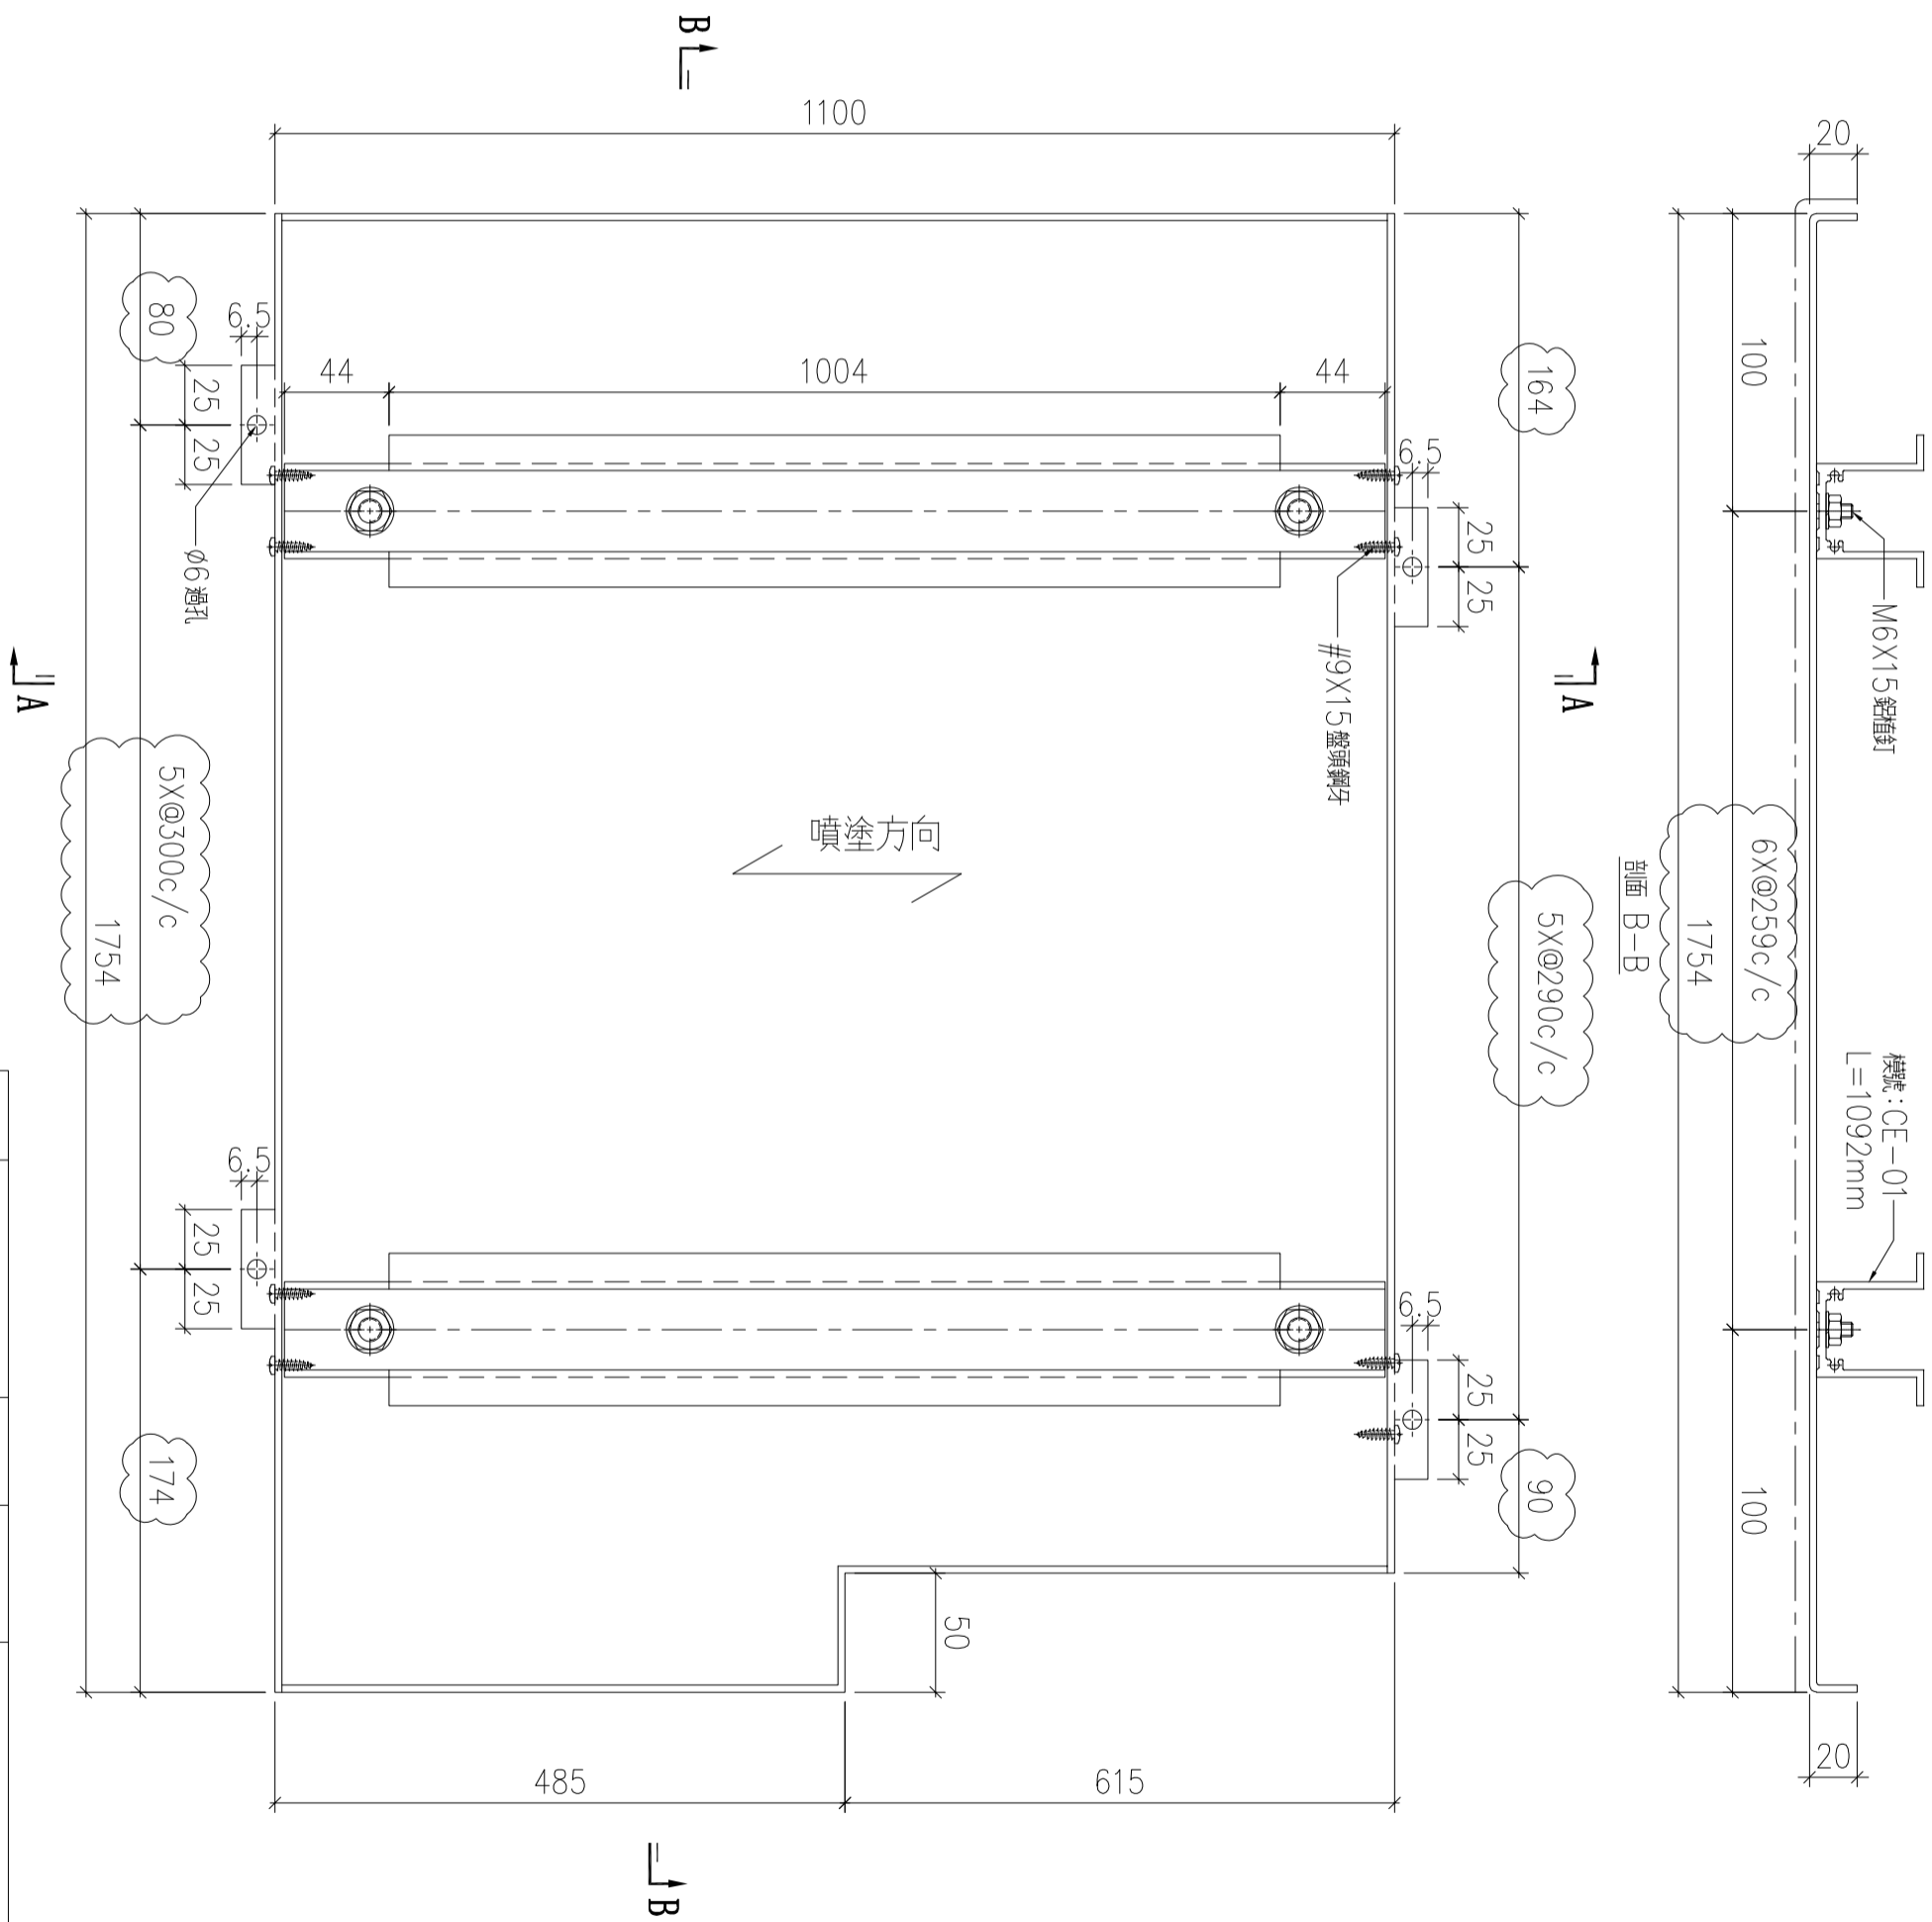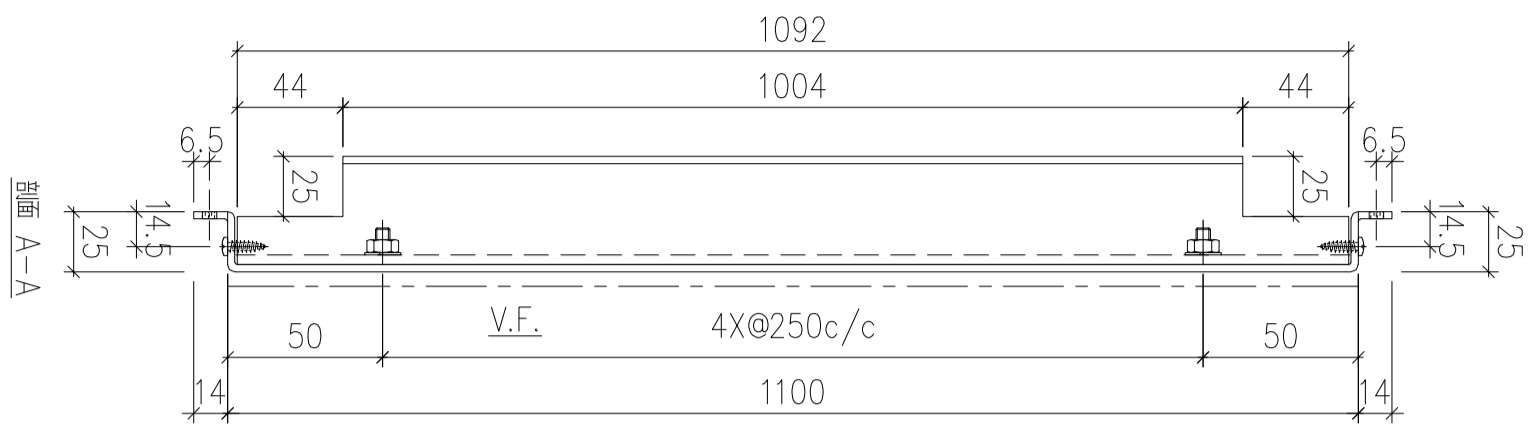

序號	物料編號	數量	安裝位置	樓層
01	T2-ALC-AP71	7	見派位圖	T2 FLAT A 17~23/F

名稱	天花鋁板加工圖	制圖	LHR	2022.2.19	修改	A	B	C
材料	3mm厚鋁板 (3003H14)	復核	-	-	日期	2022.3.25	2022.04.06	2022.8.3
顏色	ECW3D993332s-ZD1(素色白色)	批準			圖號	J853-ALC-AP321		

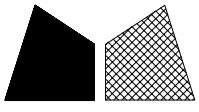

美特鋁質 有限公司
MIDI Aluminium Fabricator Ltd.




工程號

J853

地盤


錦上路

送地盤

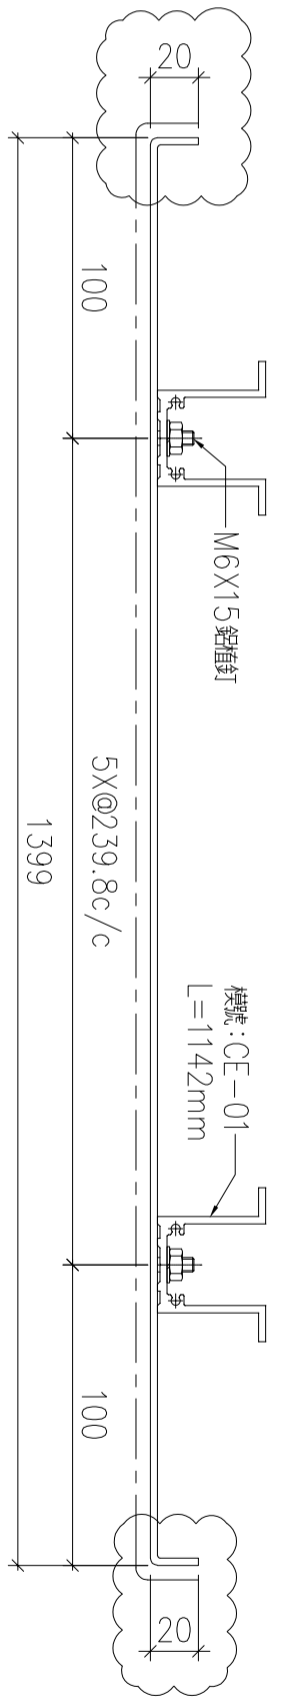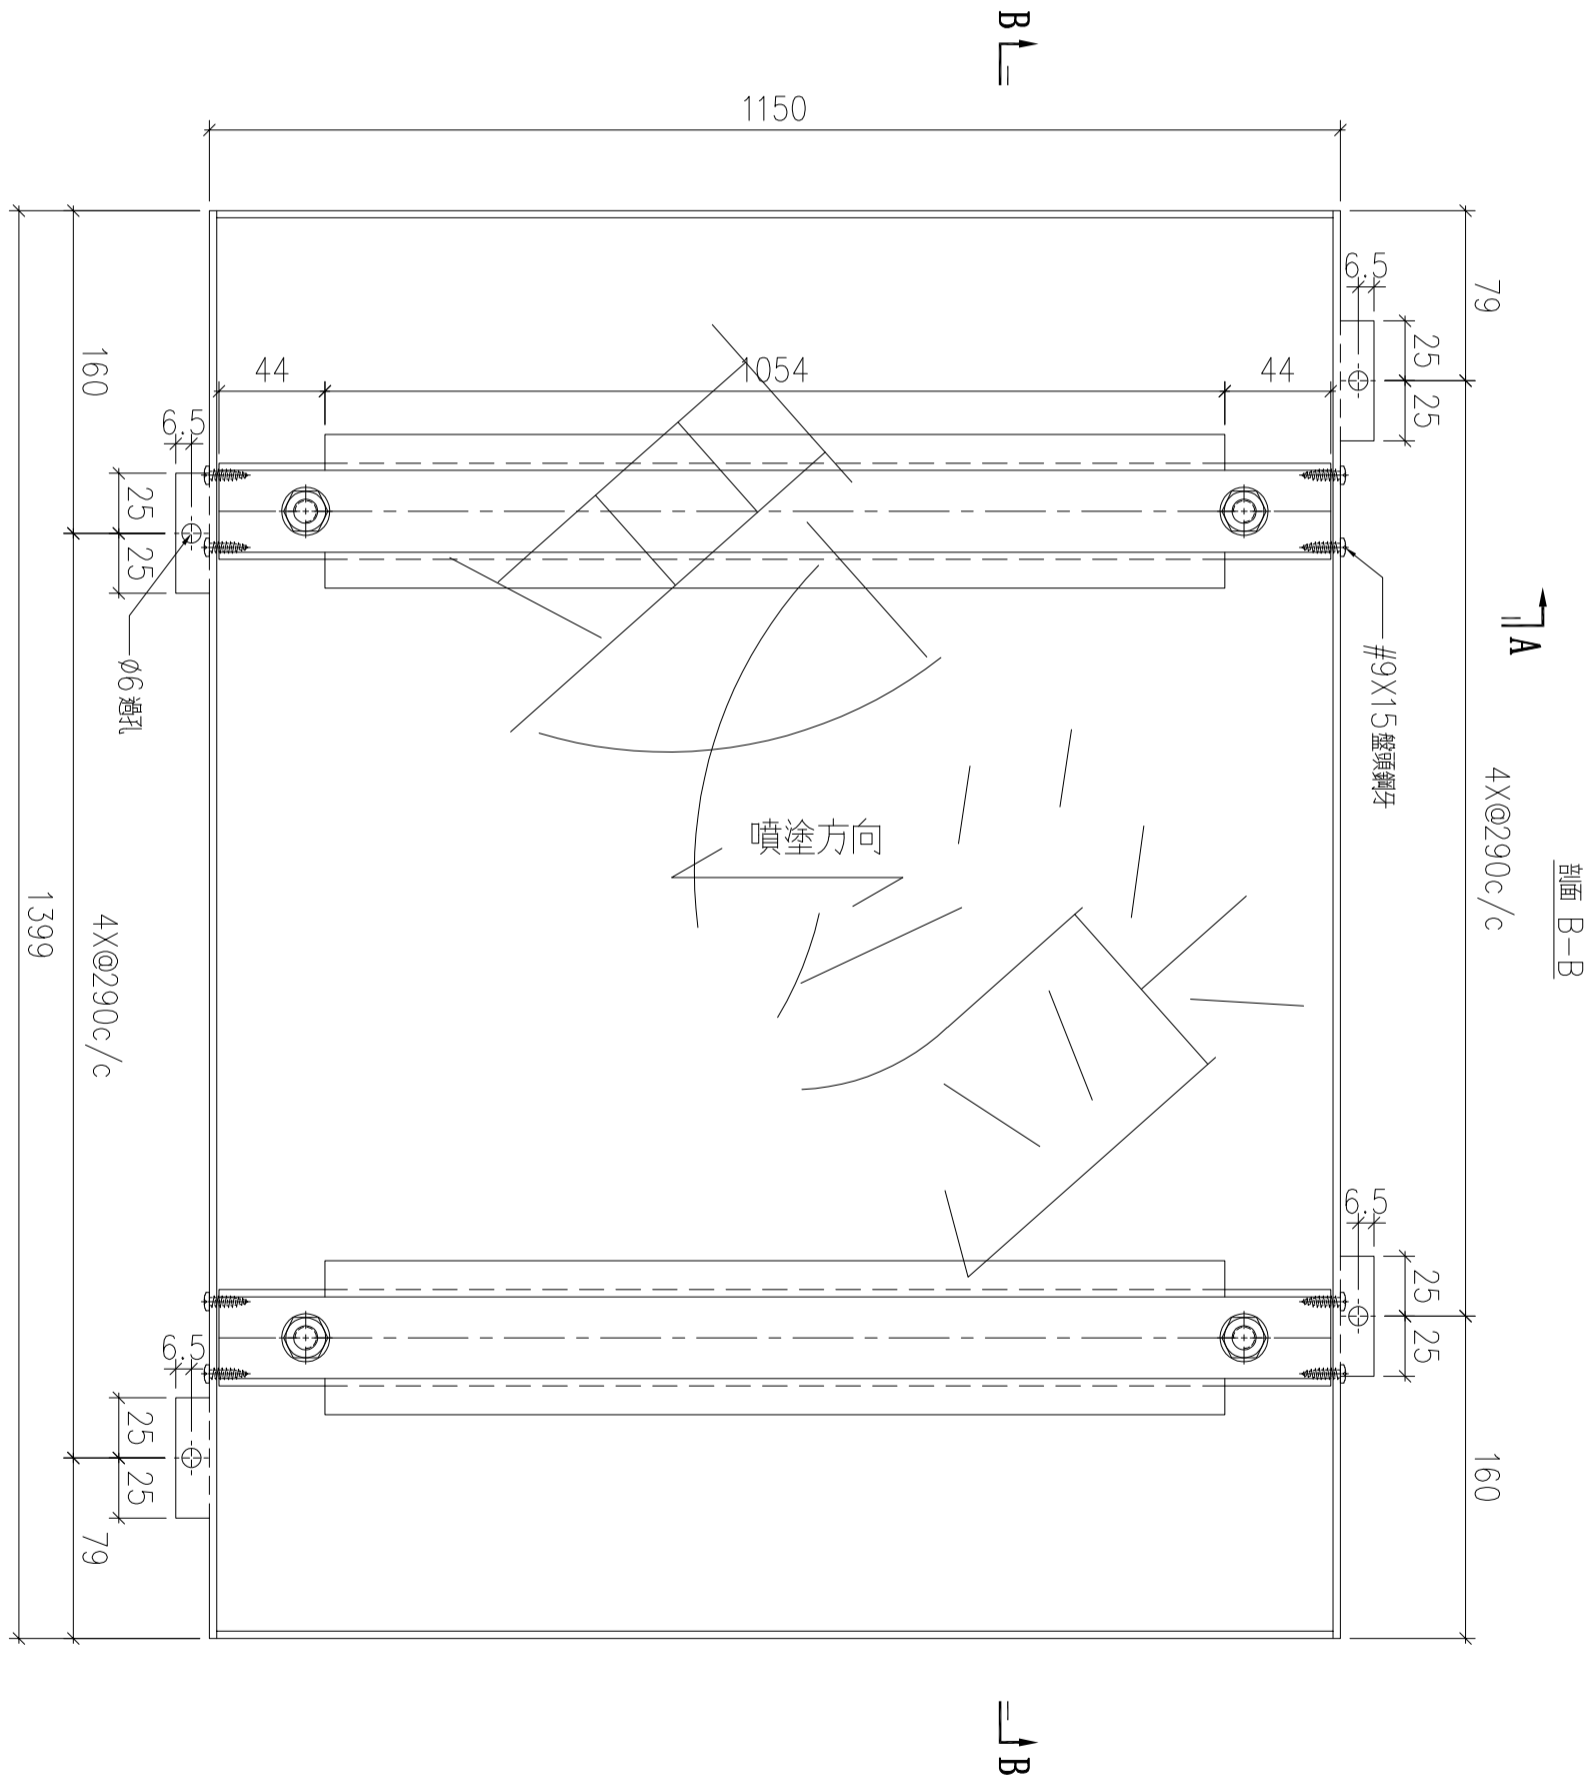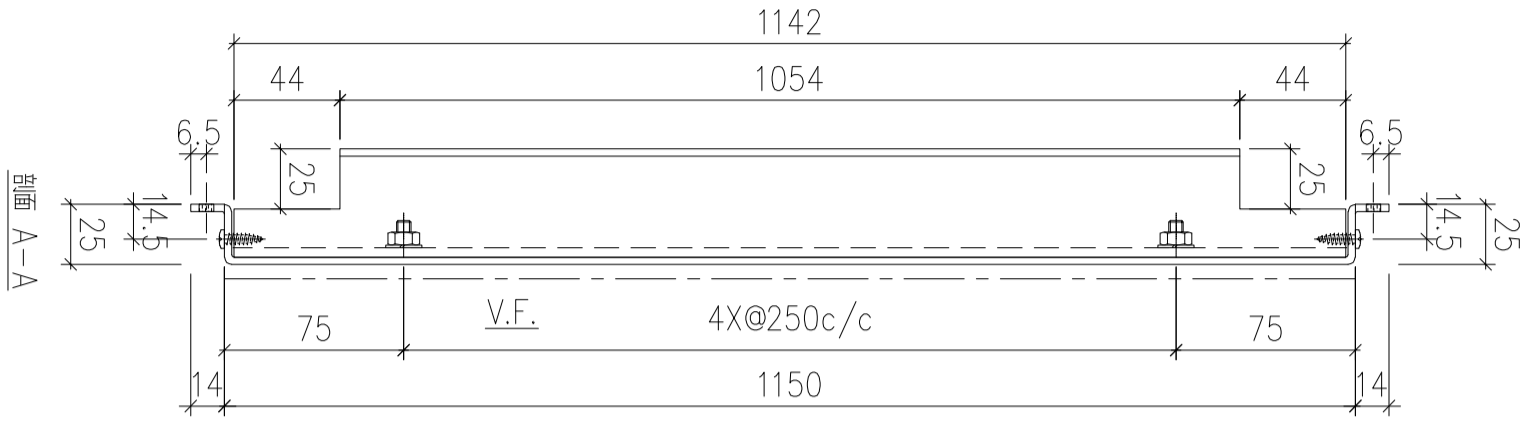

序號	物料編號	數量	安裝位置	樓層
01	T3-ALC-AP60	6	見派位圖	T3 FLAT A 17,25,26/F



名稱	天花鋁板加工圖	制圖	LHR	2022.2.19	修改	A	B	C
材料	3mm厚鋁板 (3003H14)	復核	-	-	日期	2022.3.28	2022.04.06	2022.5.28
顏色	ECW3D993332s-ZD1(素色白色)	批準			圖號	J853-ALC-AP323		

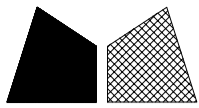

美特鋁質 有限公司
MIDI Aluminium Fabricator Ltd.


工程號	J853	地盤	錦上路
-----	------	----	-----

送地盤

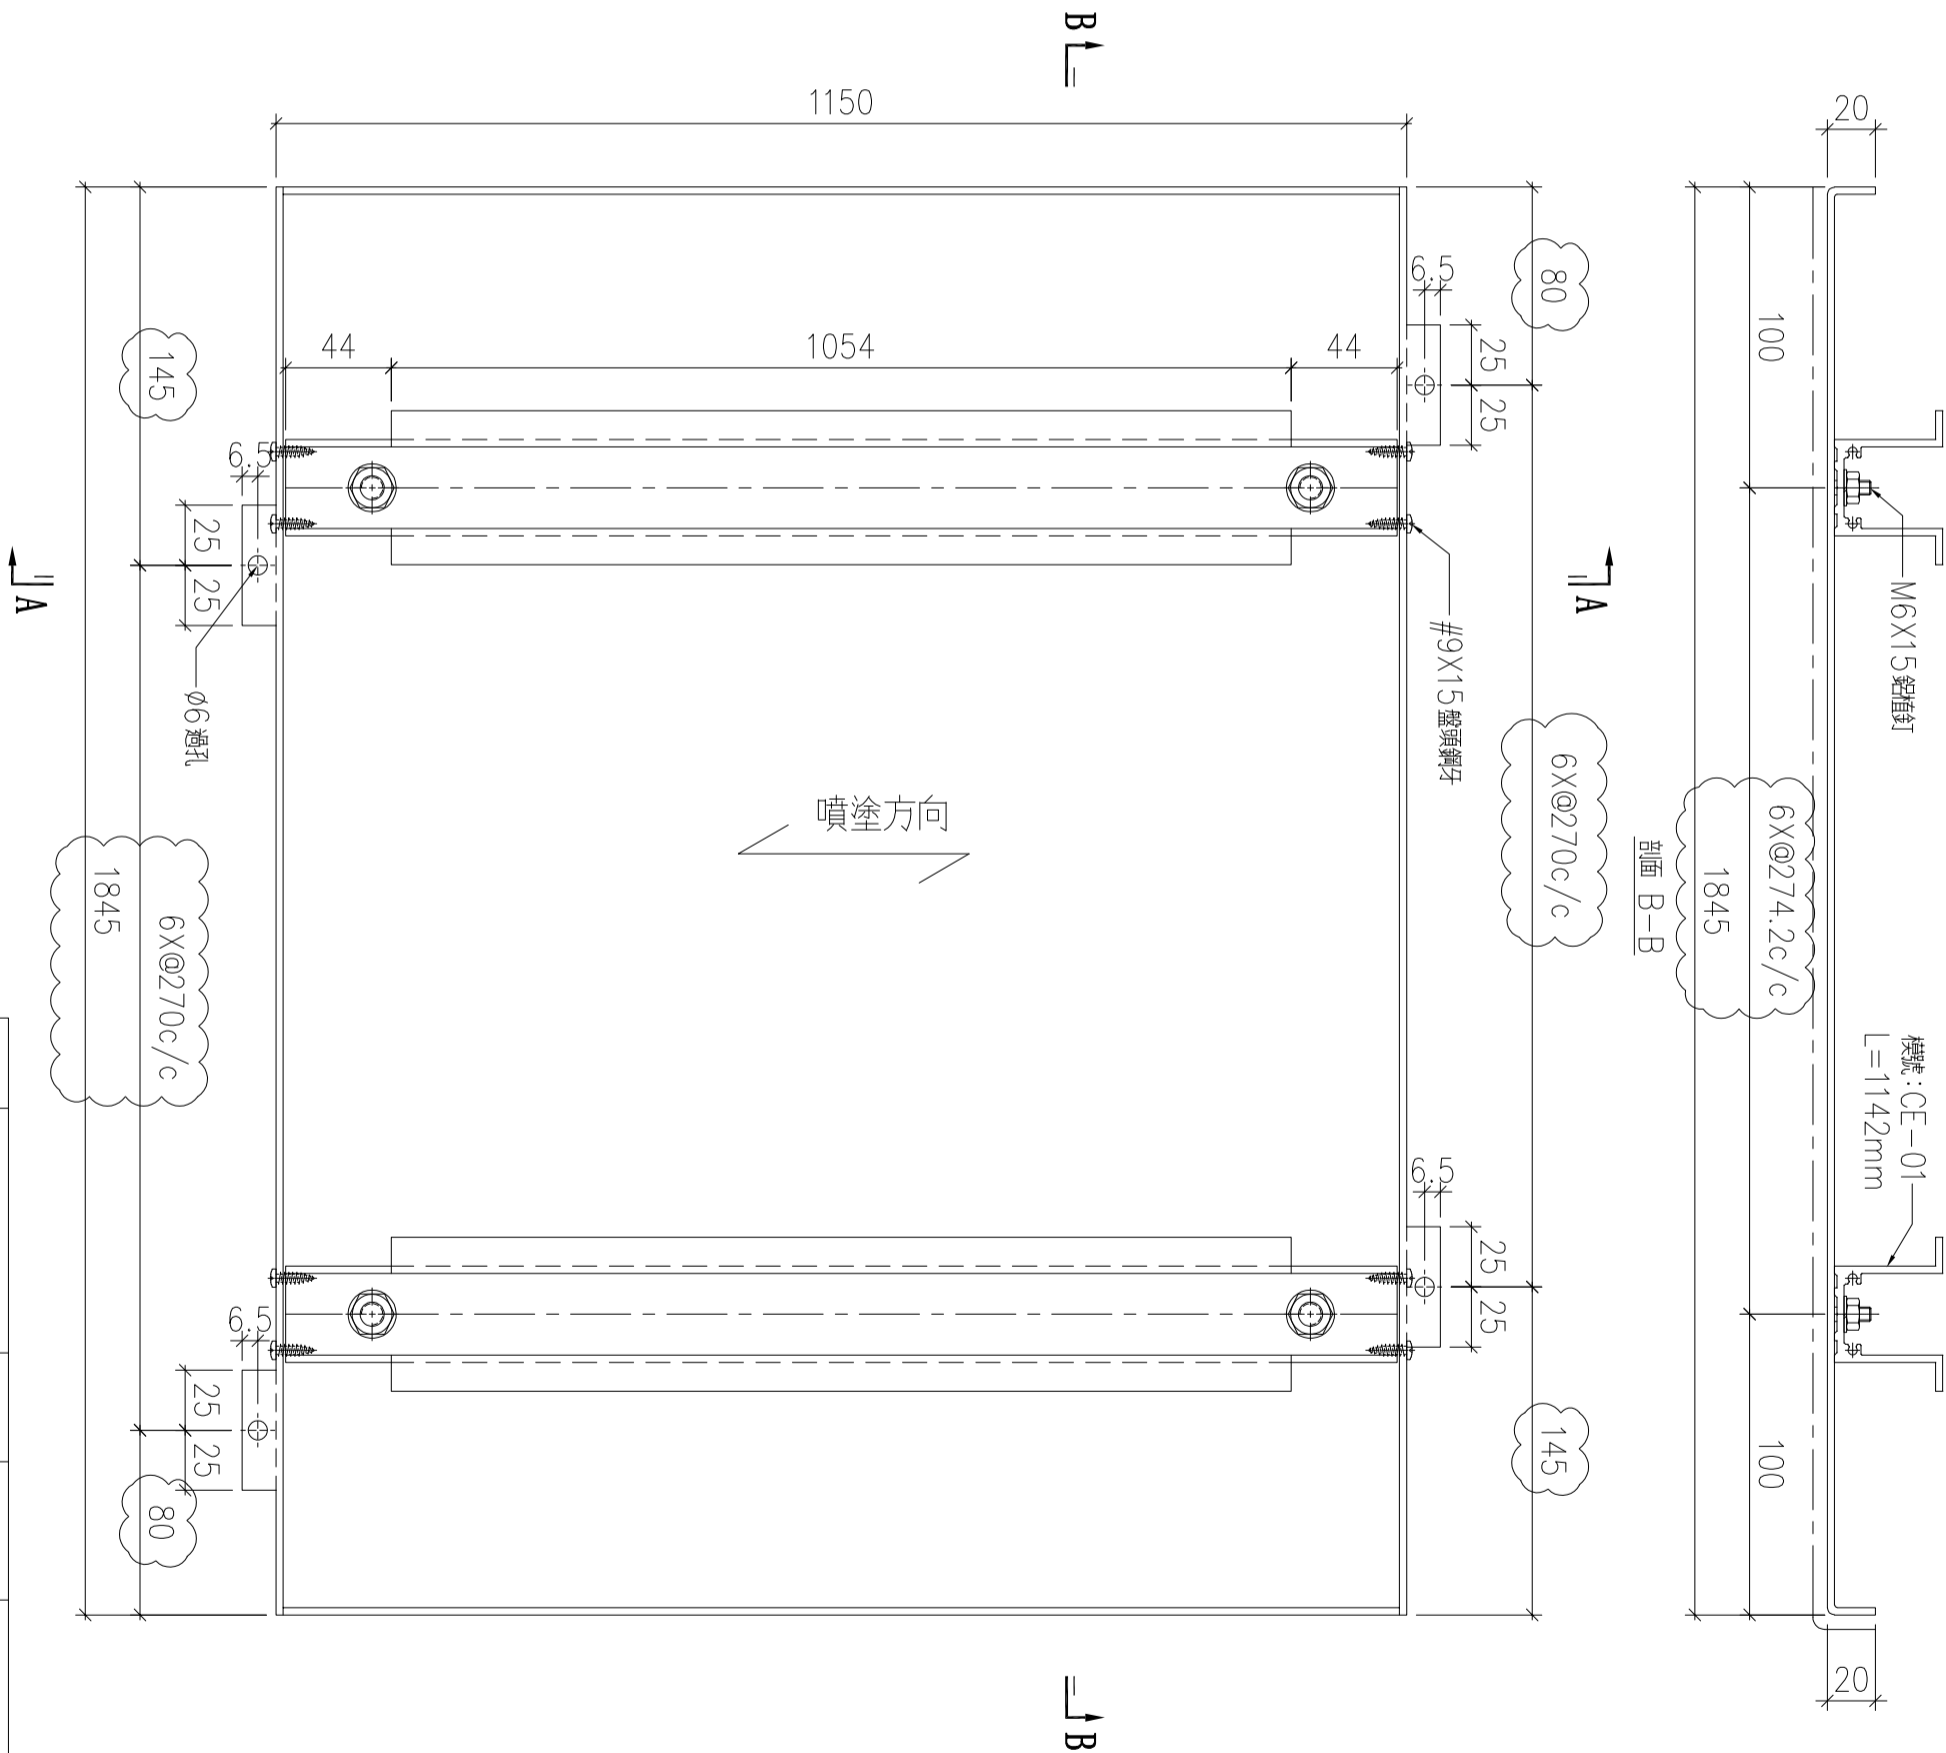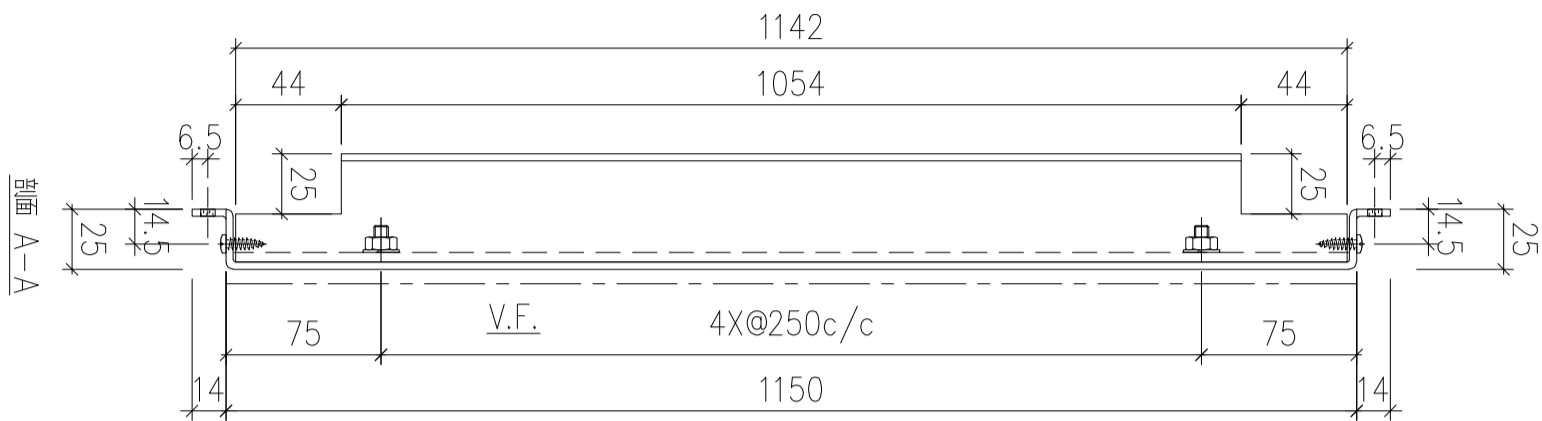

序號	物料編號	數量	安裝位置	樓層
01	T3-ALC-AP61	1	見派位圖	T3 FLAT A 26/F




名稱	天花鋁板加工圖	制圖	LHR	2022.2.19	修改	A	B	D
材料	3mm厚鋁板 (3003H14)	復核	-	-	日期	2022.3.28	2022.04.06	2022.8.3
顏色	ECW3D993332s-ZD1(素色白色)	批準			圖號	J853-ALC-AP324		

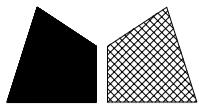

美特鋁質 有限公司
MIDI Aluminium Fabricator Ltd.


工程號	J853	地盤	錦上路
-----	------	----	-----

送地盤

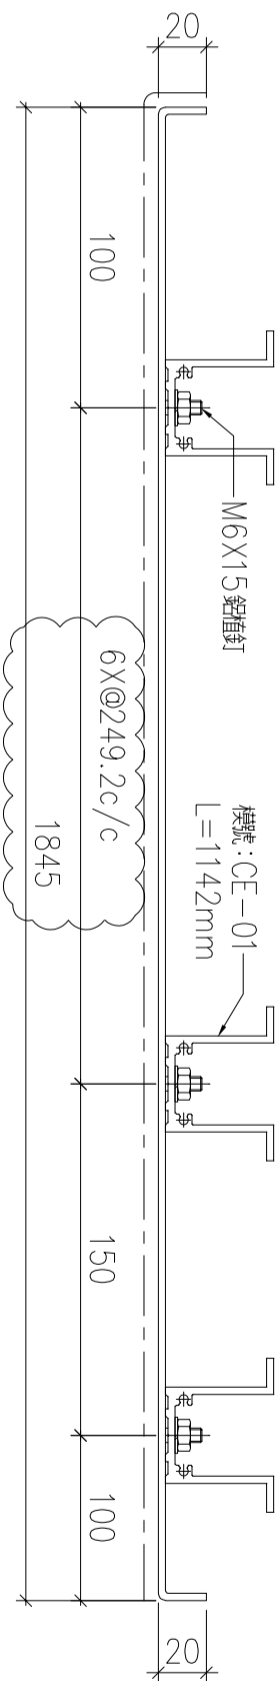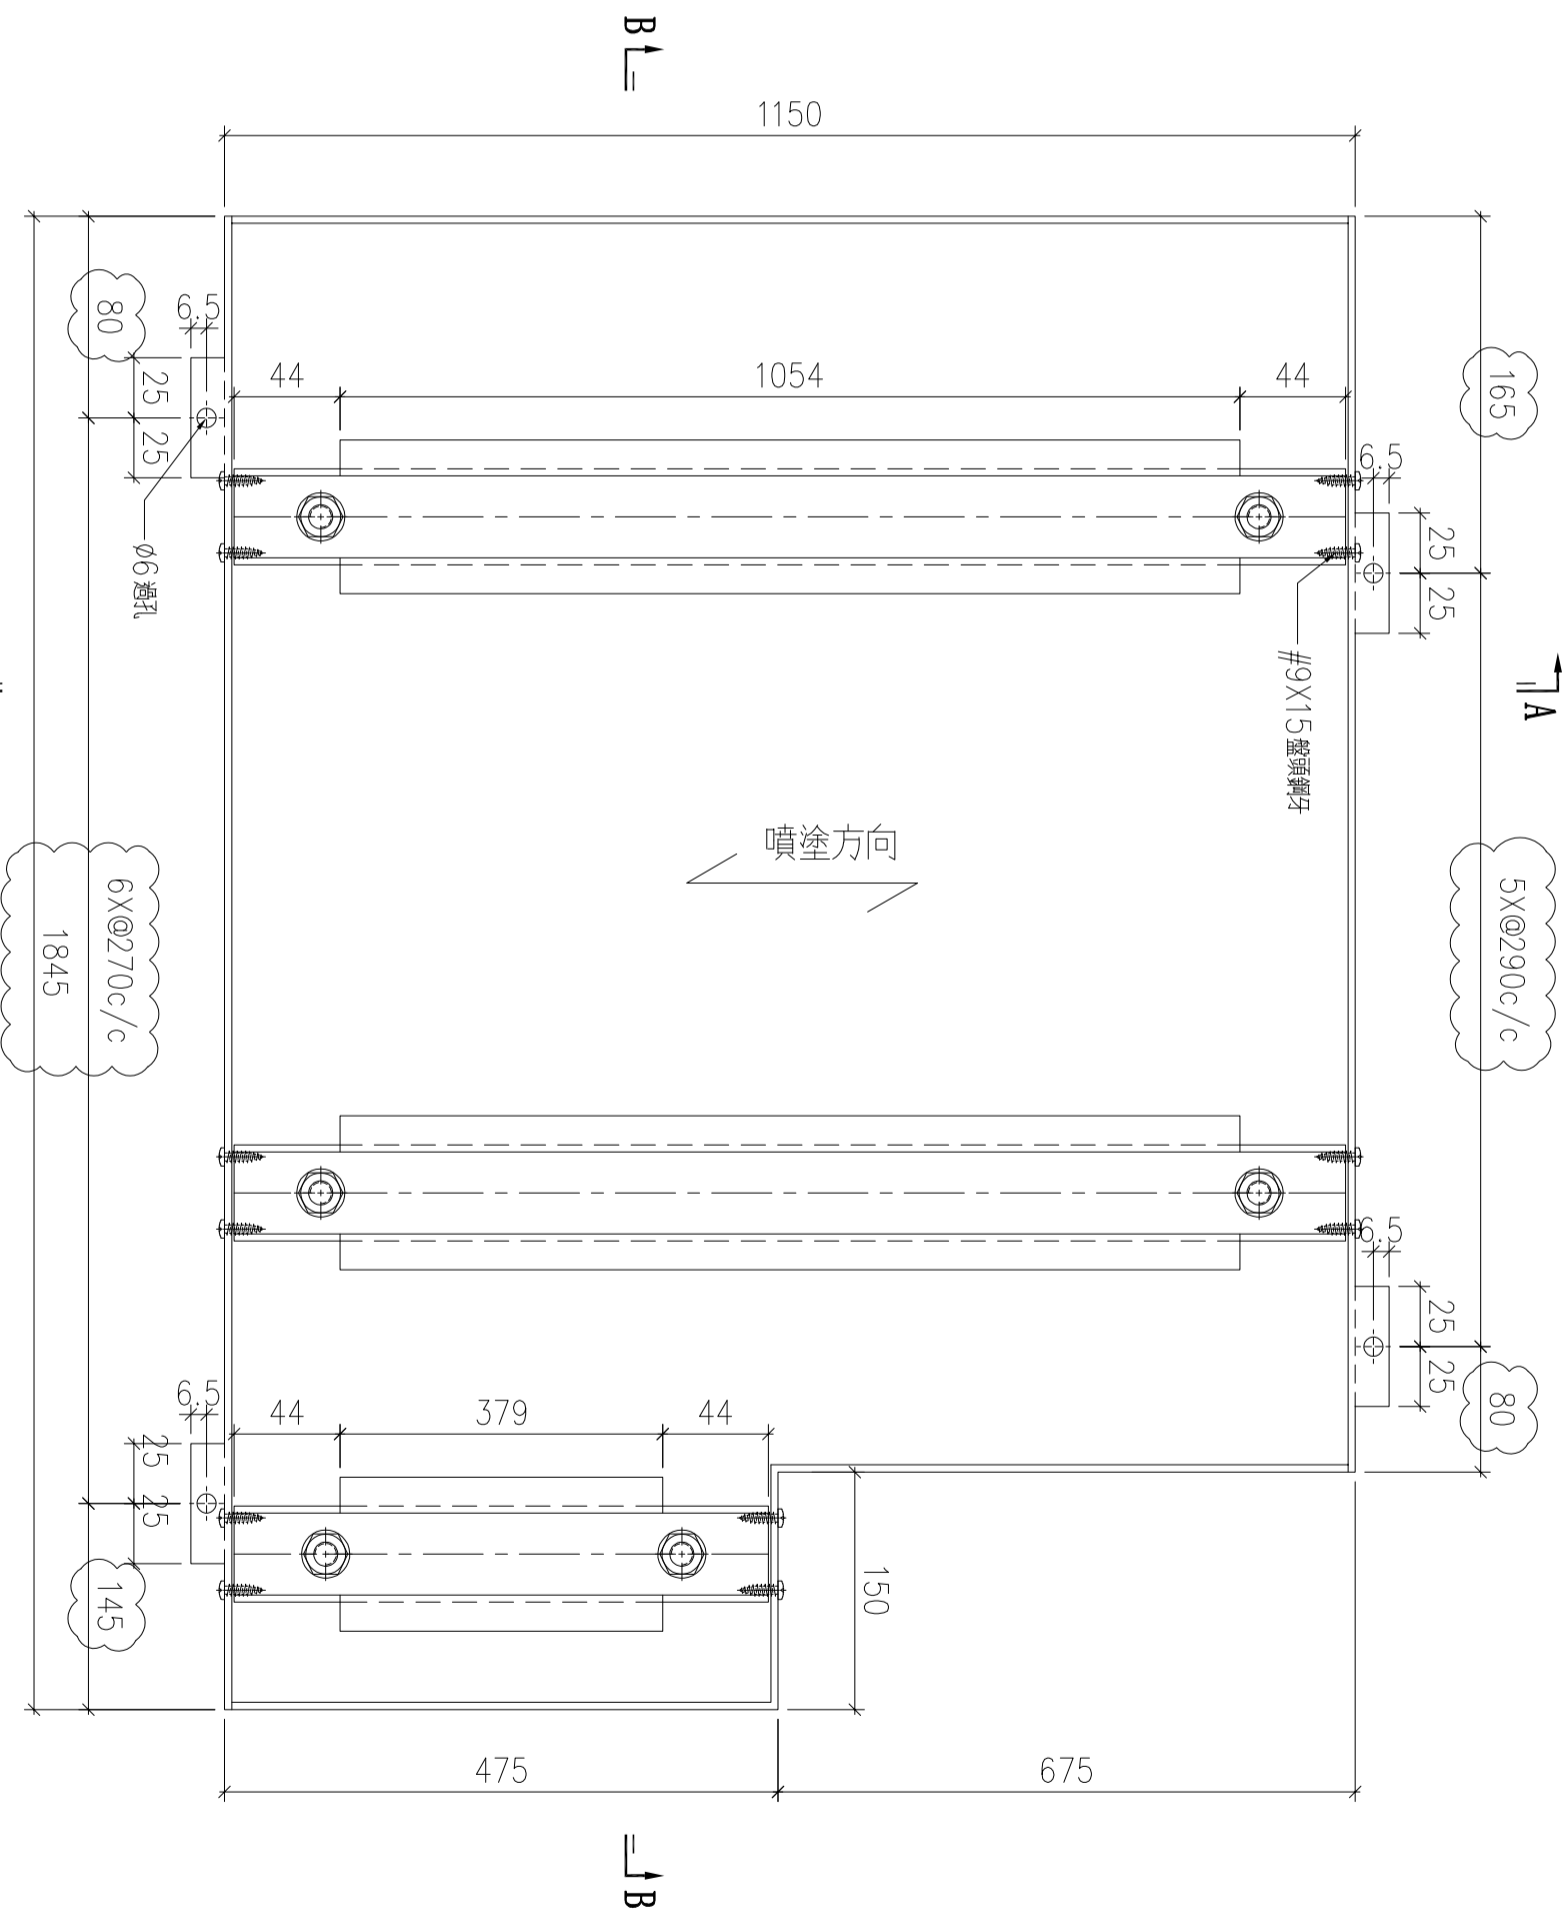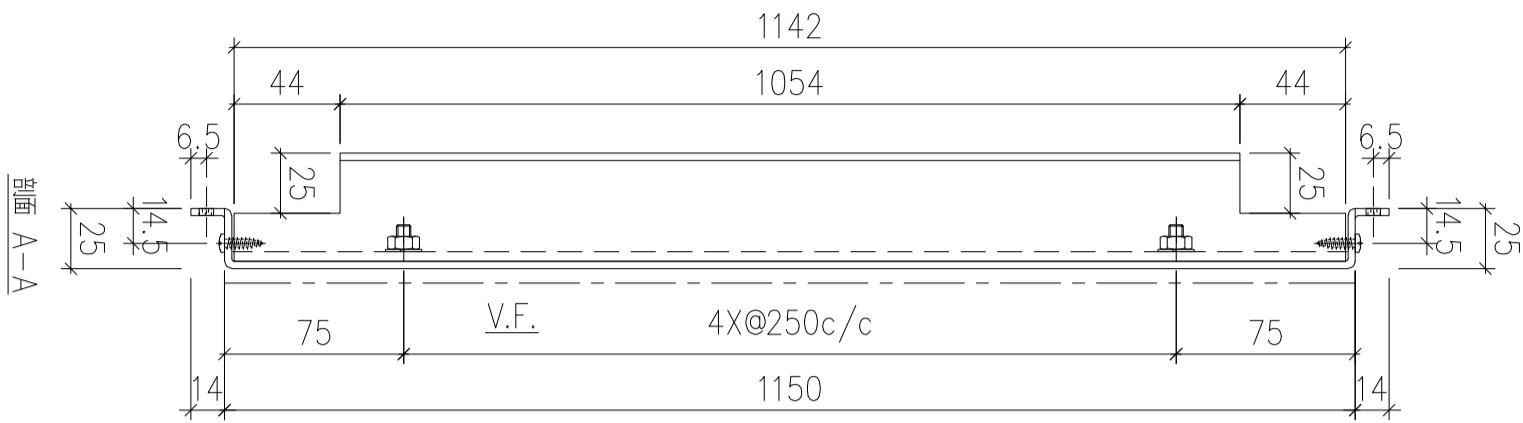

序號	物料編號	數量	安裝位置	樓層
01	T3-ALC-AP62	1	見派位圖	T3 FLAT A 26/F

名稱	天花鋁板加工圖	制圖	LHR	2022.2.19	修改	A	B	D
材料	3mm厚鋁板 (3003H14)	復核	-	-	日期	2022.3.28	2022.04.06	2022.8.3
顏色	ECW3D993332s-ZD1(素色白色)	批準			圖號	J853-ALC-AP325		

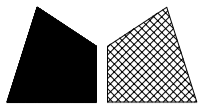

美特鋁質 有限公司
MIDI Aluminium Fabricator Ltd.




工程號

J853

地盤


錦上路

送地盤

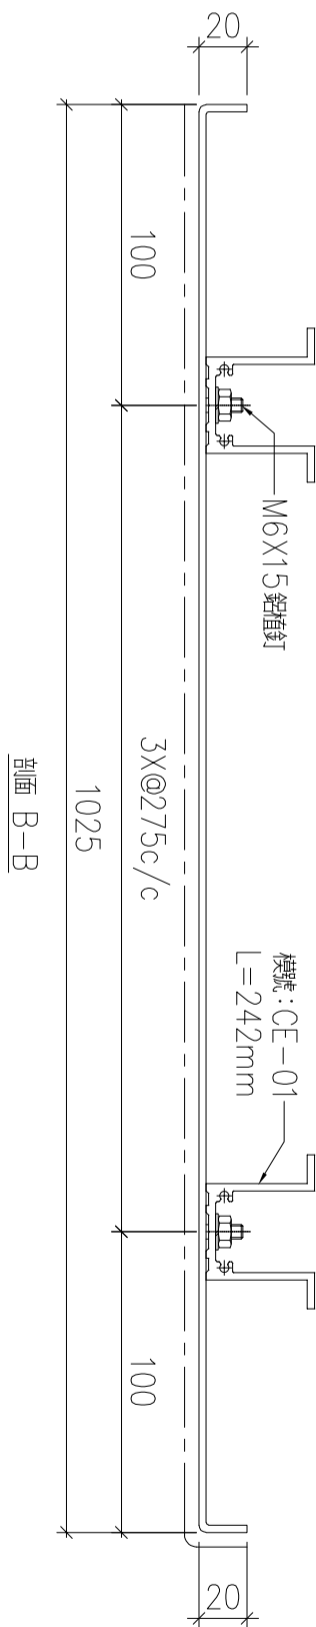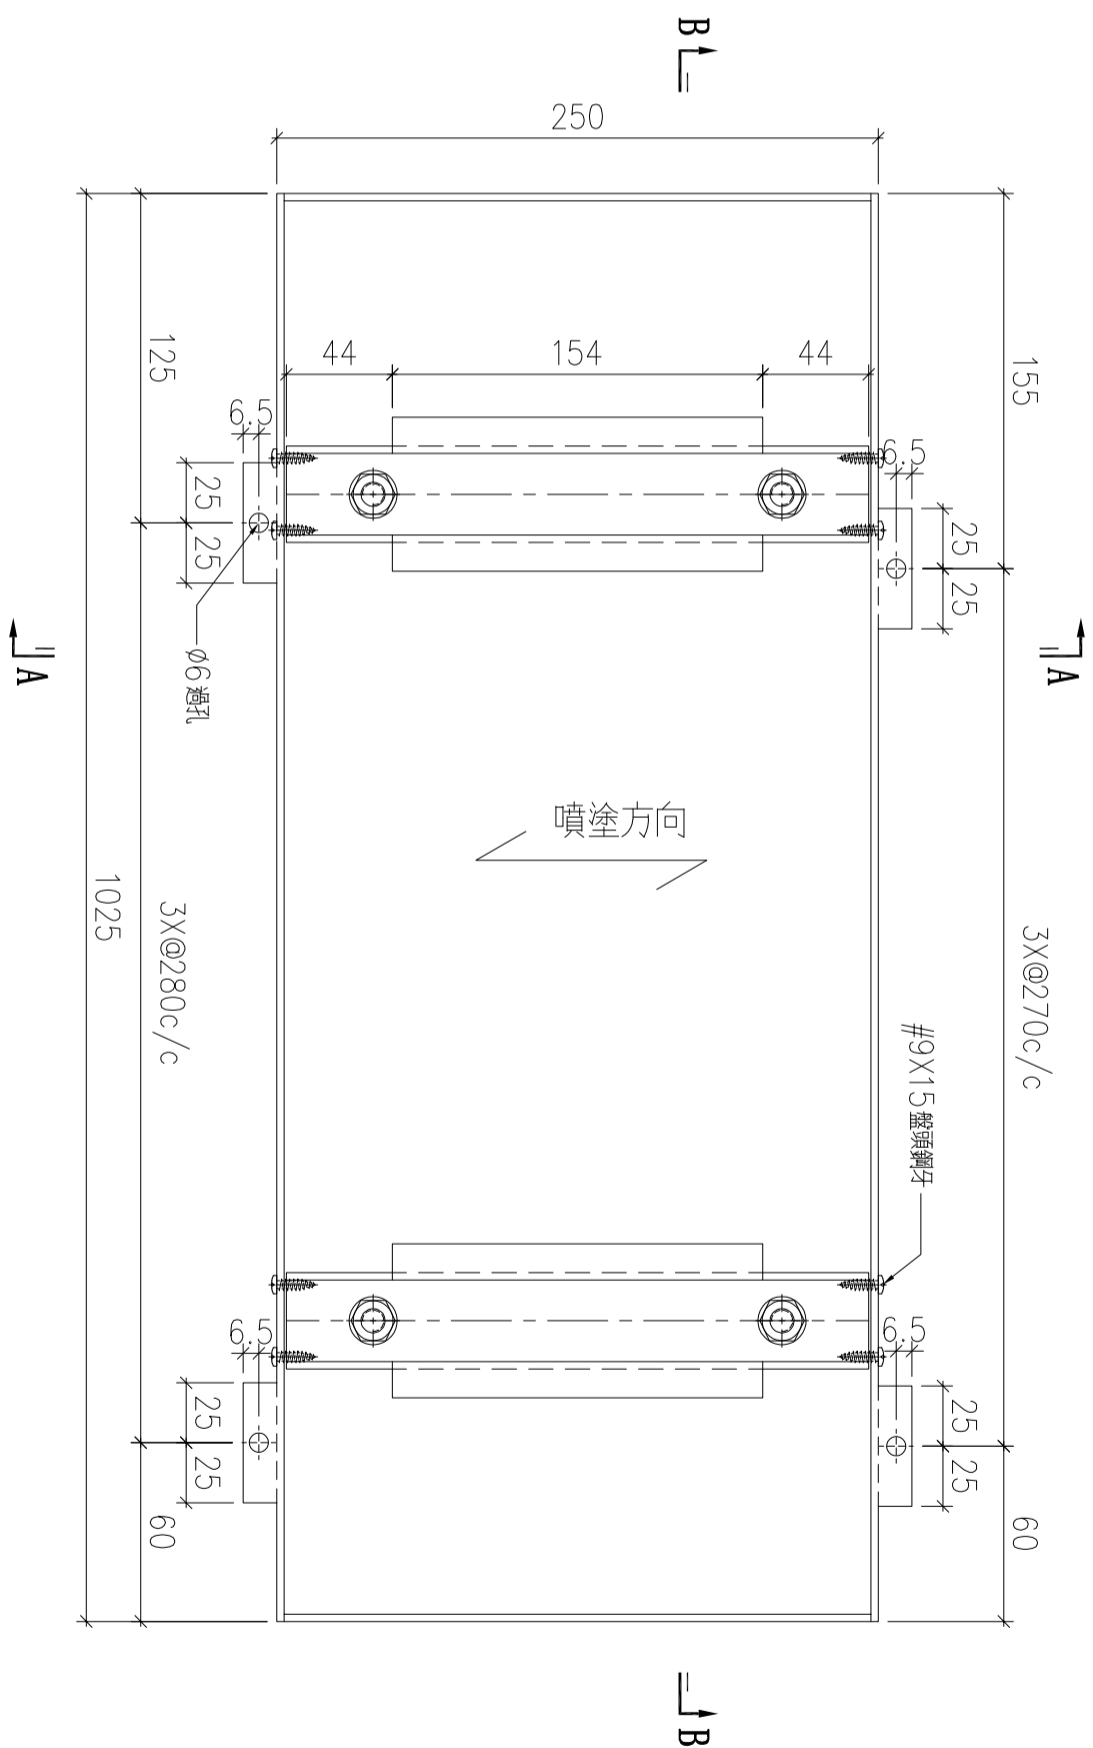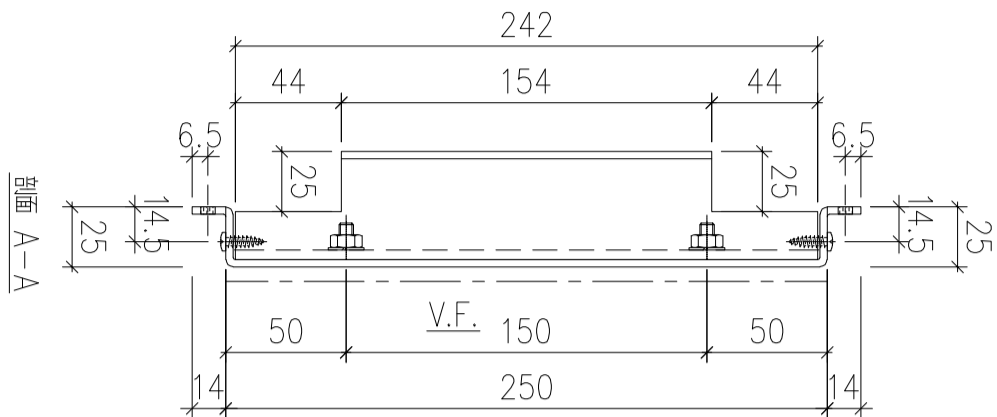

序號	物料編號	數量	安裝位置	樓層
01	T1-ALC-AP40	16	見派位圖	T1 FLAT B 6~23/F

名稱	天花鋁板加工圖	制圖	LHR	2022.2.19	修改	A	B	D
材料	3mm厚鋁板 (3003H14)	復核	-	-	日期	2022.3.30	2022.04.06	2022.8.3
顏色	ECW3D993332S-ZD1(素色白色)	批準			圖號	J853-ALC-AP337		

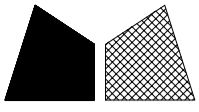

美特鋁質 有限公司
MIDI Aluminium Fabricator Ltd.




工程號

J853

地盤


錦上路

送地盤

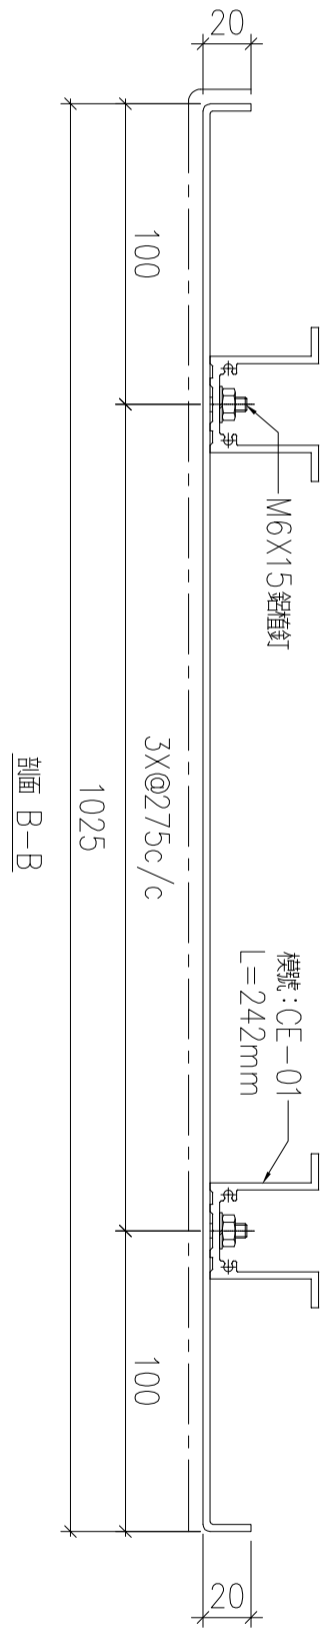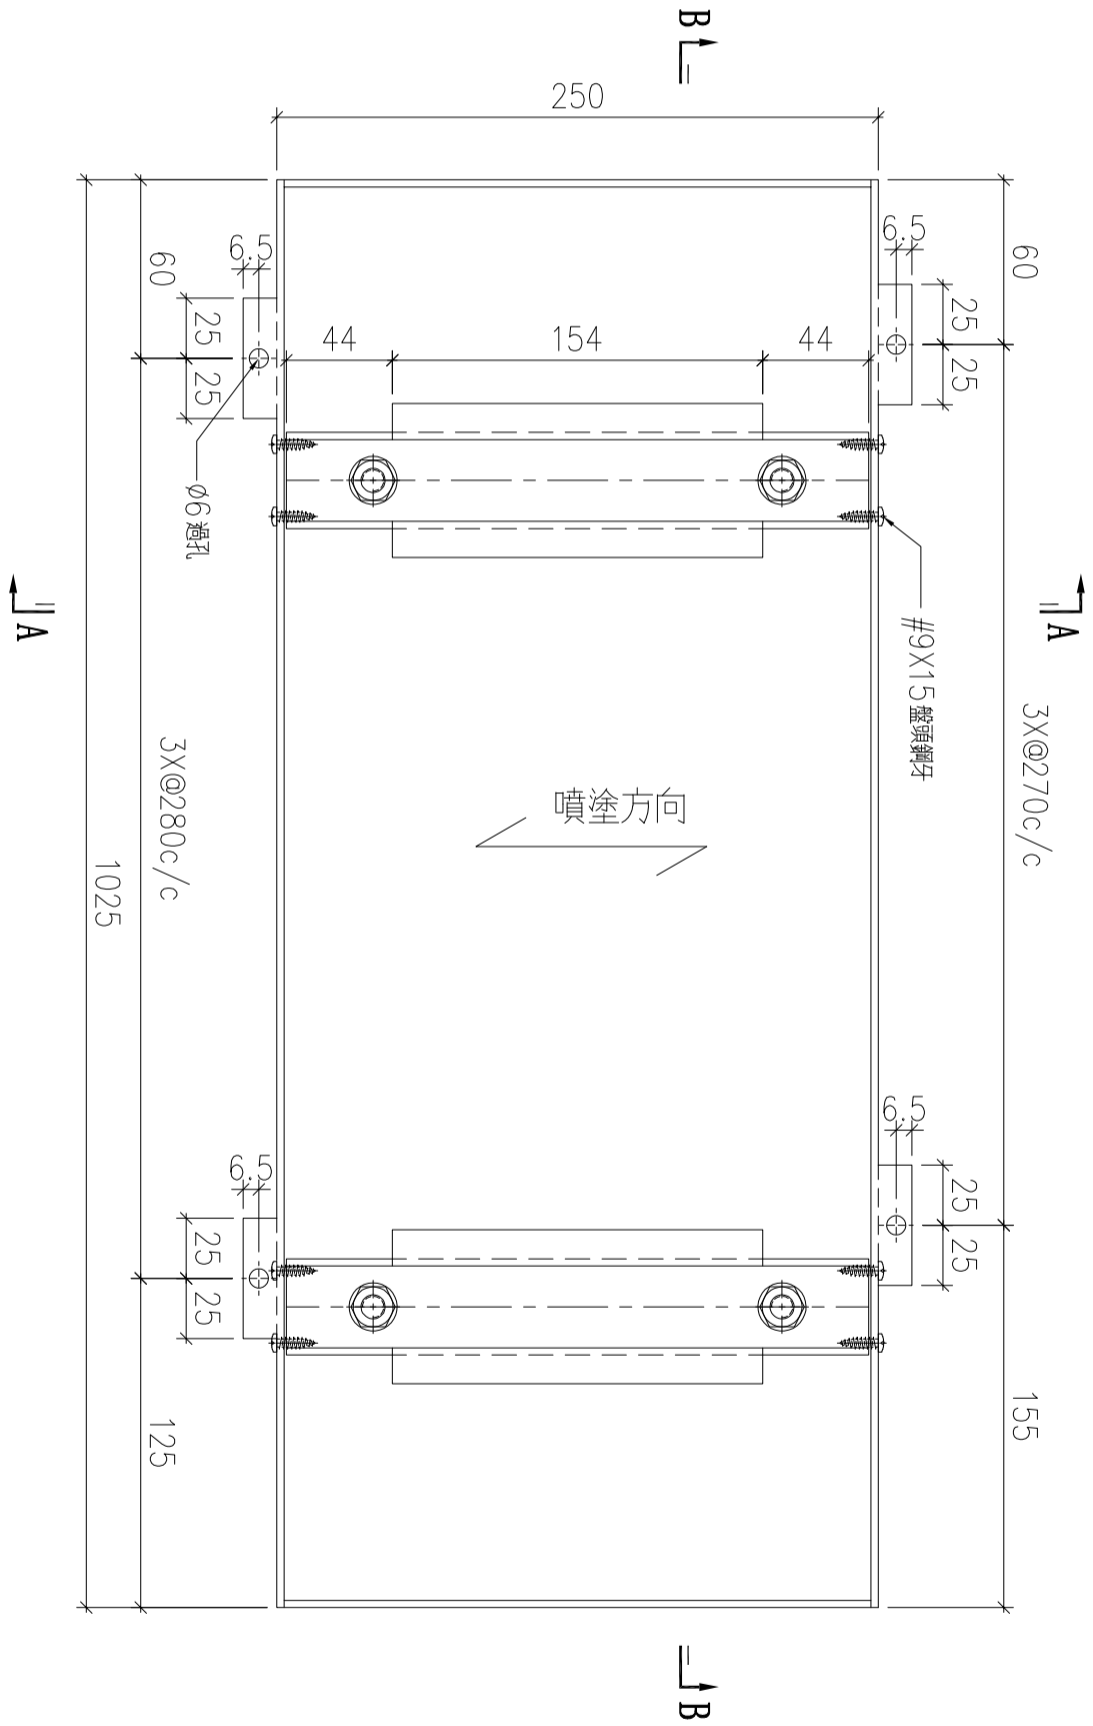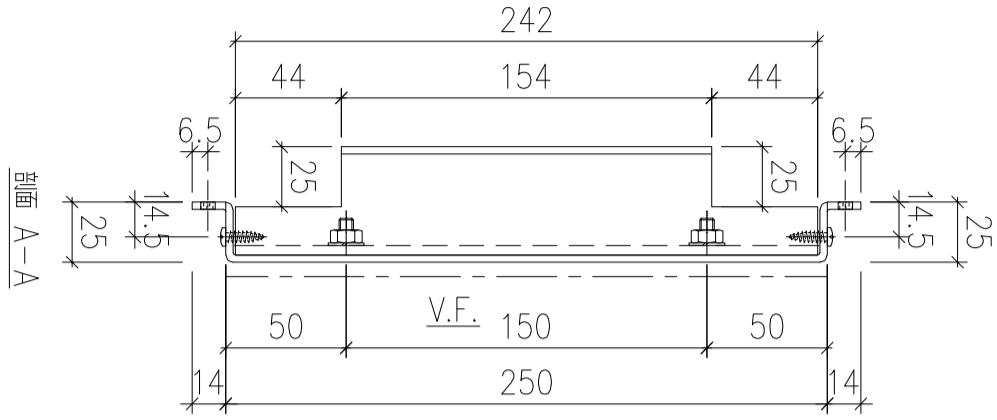

序號	物料編號	數量	安裝位置	樓層
01	T1-ALC-AP41	16	見派位圖	T1 FLAT B 6~23/F



名稱	天花鋁板加工圖	制圖	LHR	2022.2.19	修改	A	B	D
材料	3mm厚鋁板 (3003H14)	復核	-	-	日期	2022.3.30	2022.04.06	2022.8.3
顏色	ECW3D993332S-ZD1(素色白色)	批準			圖號	J853-ALC-AP338		

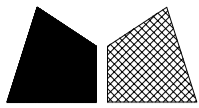

美特鋁質 有限公司
MIDI Aluminium Fabricator Ltd.


工程號	J853	地盤	錦上路
-----	------	----	-----

送地盤

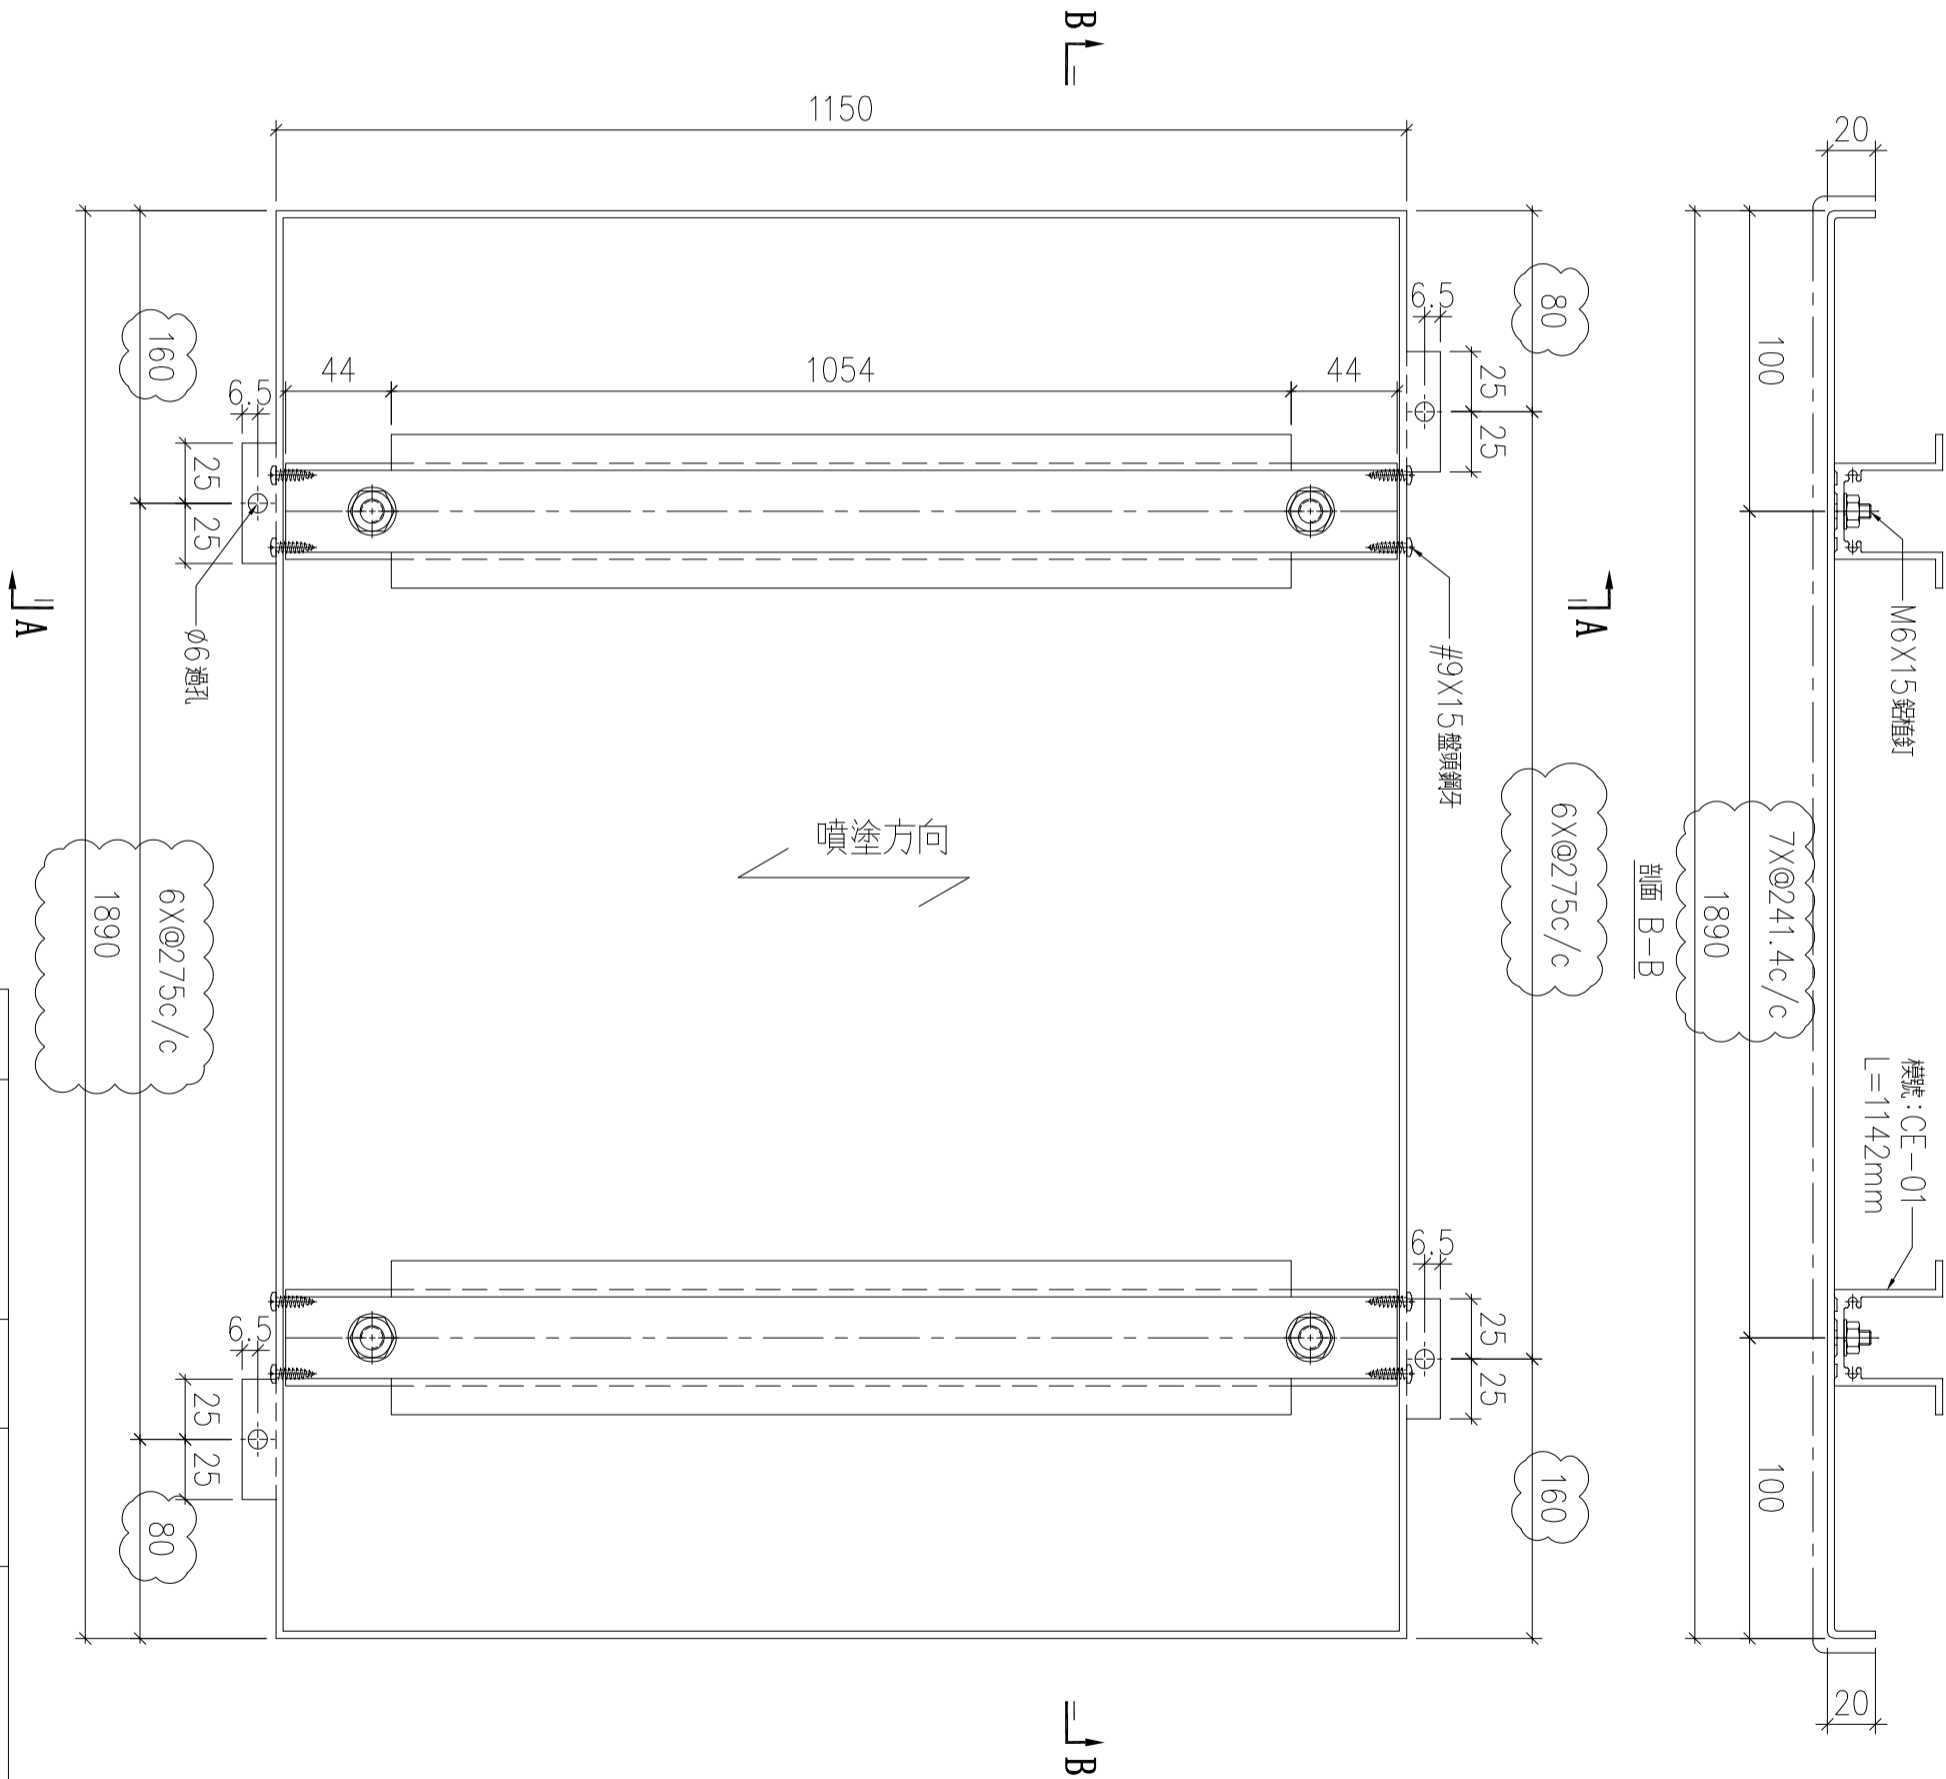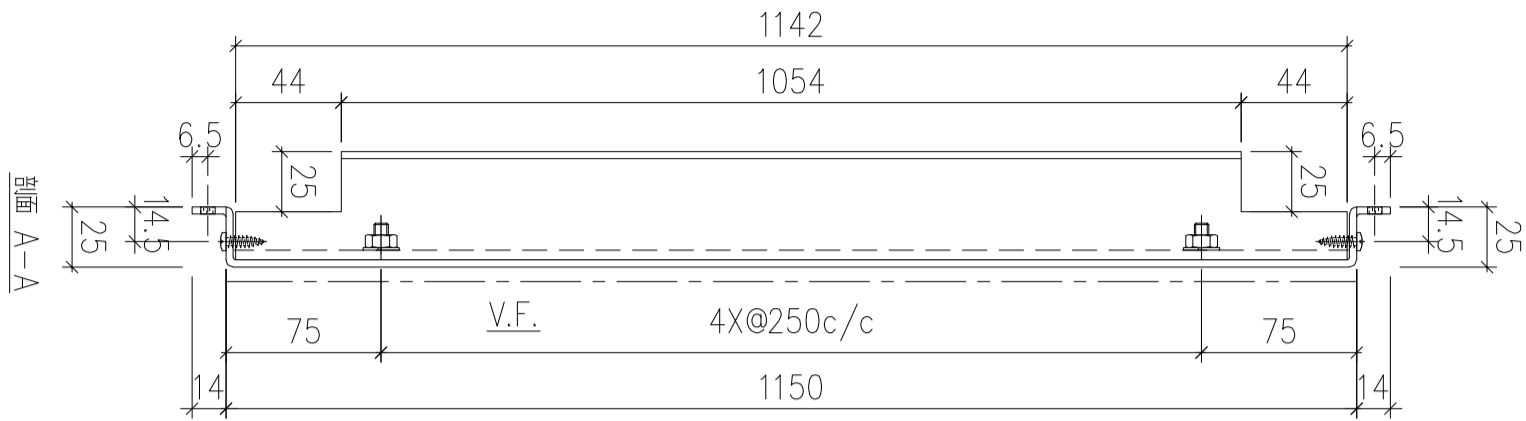

序號	物料編號	數量	安裝位置	樓層
01	T2-ALC-AP83	2	見派位圖	T2 FLAT A 25~26/F

名稱	天花鋁板加工圖	制圖	LHR	2022.3.25	修改	A	B
材料	3mm厚鋁板 (3003H14)	復核	-	-	日期	2022.5.27	2022.8.3
顏色	ECW3D993332S-ZD1(素色白色)	批準			圖號	J853-ALC-AP380	

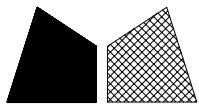

美特鋁質 有限公司
MIDI Aluminium Fabricator Ltd.



工程號

J853

地盤


錦上路

送地盤

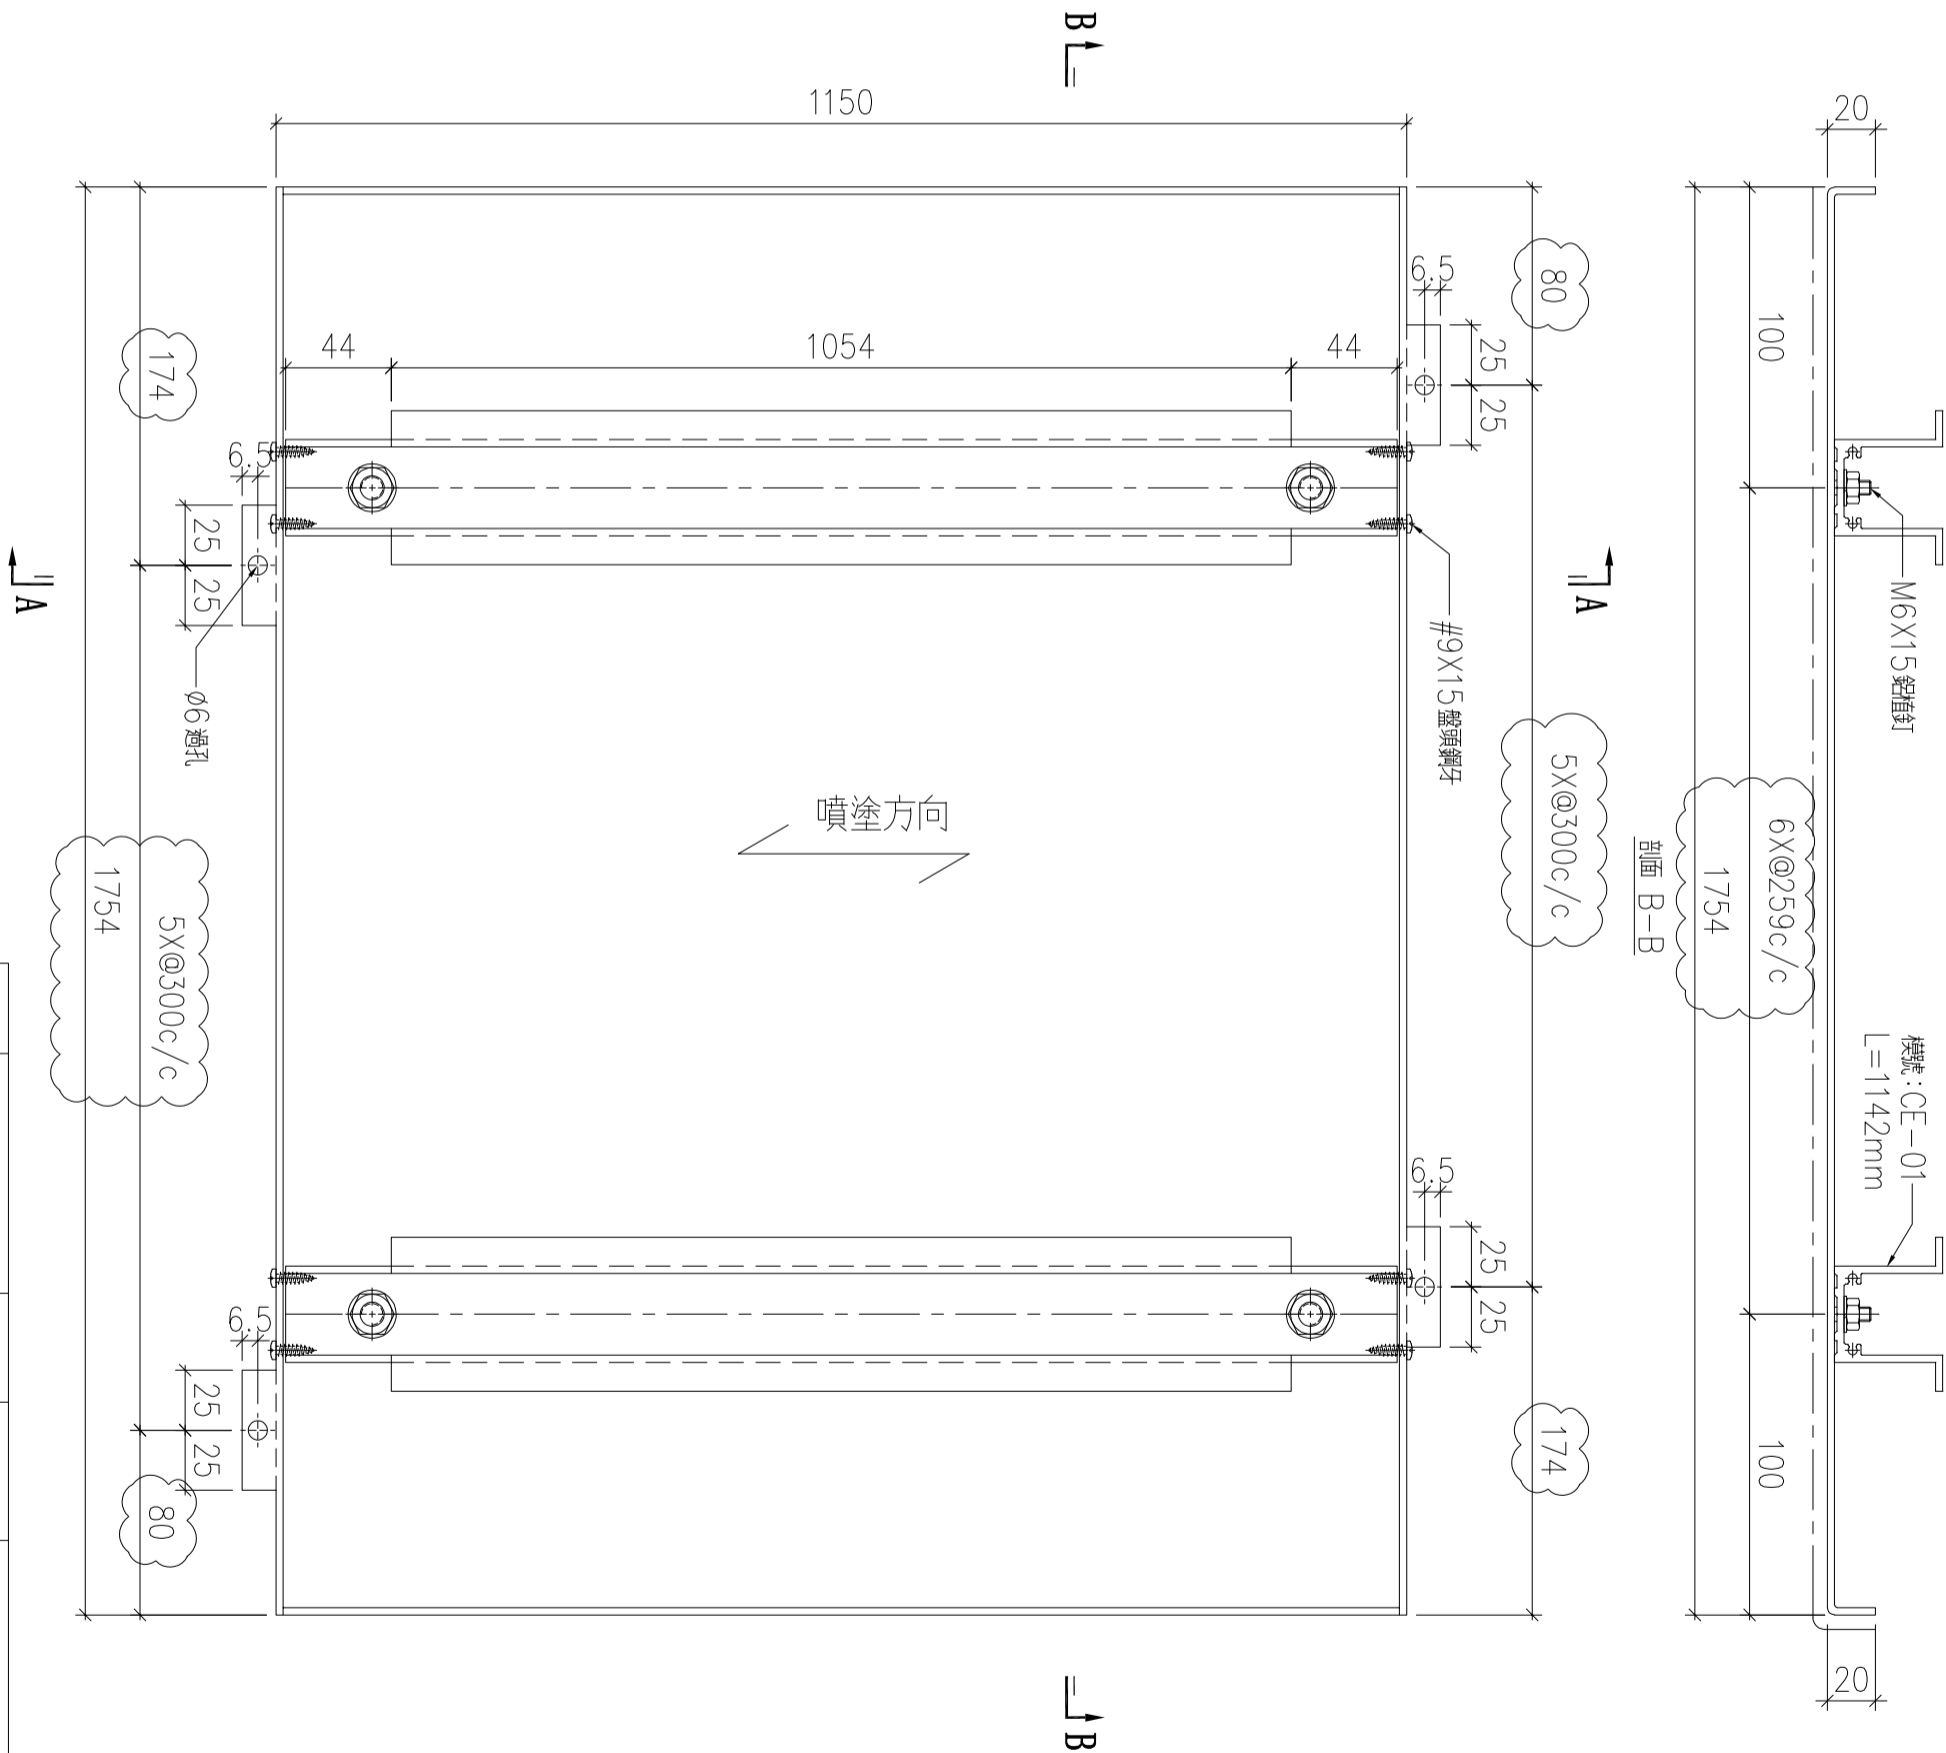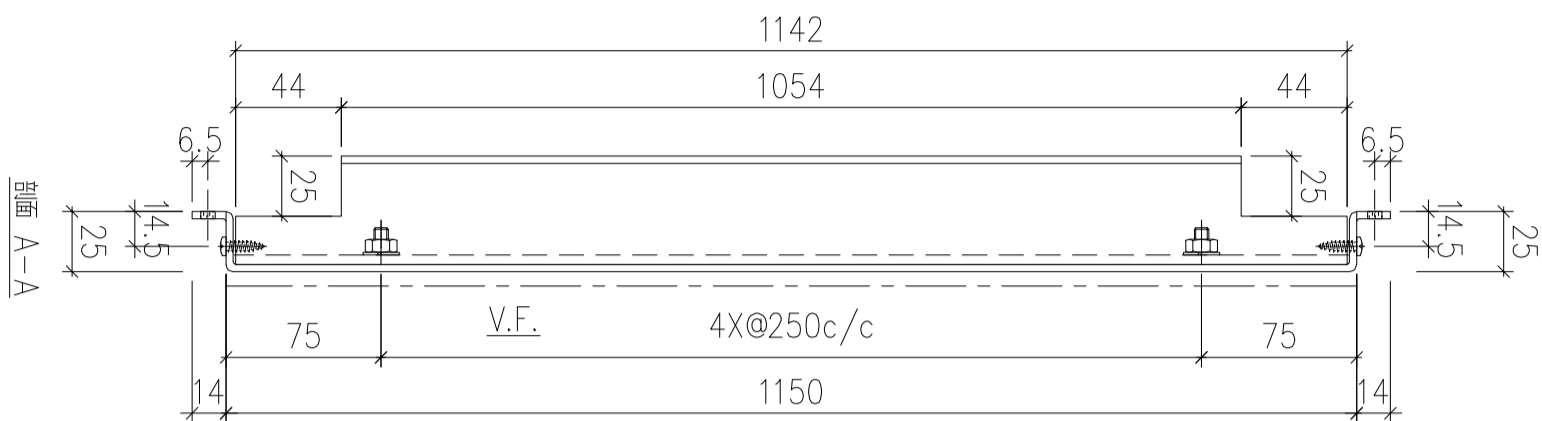

序號	物料編號	數量	安裝位置	樓層
01	T2-ALC-AP84	2	見派位圖	T2 FLAT A 25~26/F



名稱	天花鋁板加工圖	制圖	LHR	2022.3.25	修改	A	B
材料	3mm厚鋁板 (3003H14)	復核	-	-	日期	2022.5.27	2022.8.3
顏色	ECW3D993332S-ZD1(素色白色)	批準			圖號	J853-ALC-AP381	

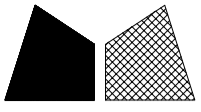

美特鋁質 有限公司
MIDI Aluminium Fabricator Ltd.


工程號 J853 地盤 錦上路

送地盤

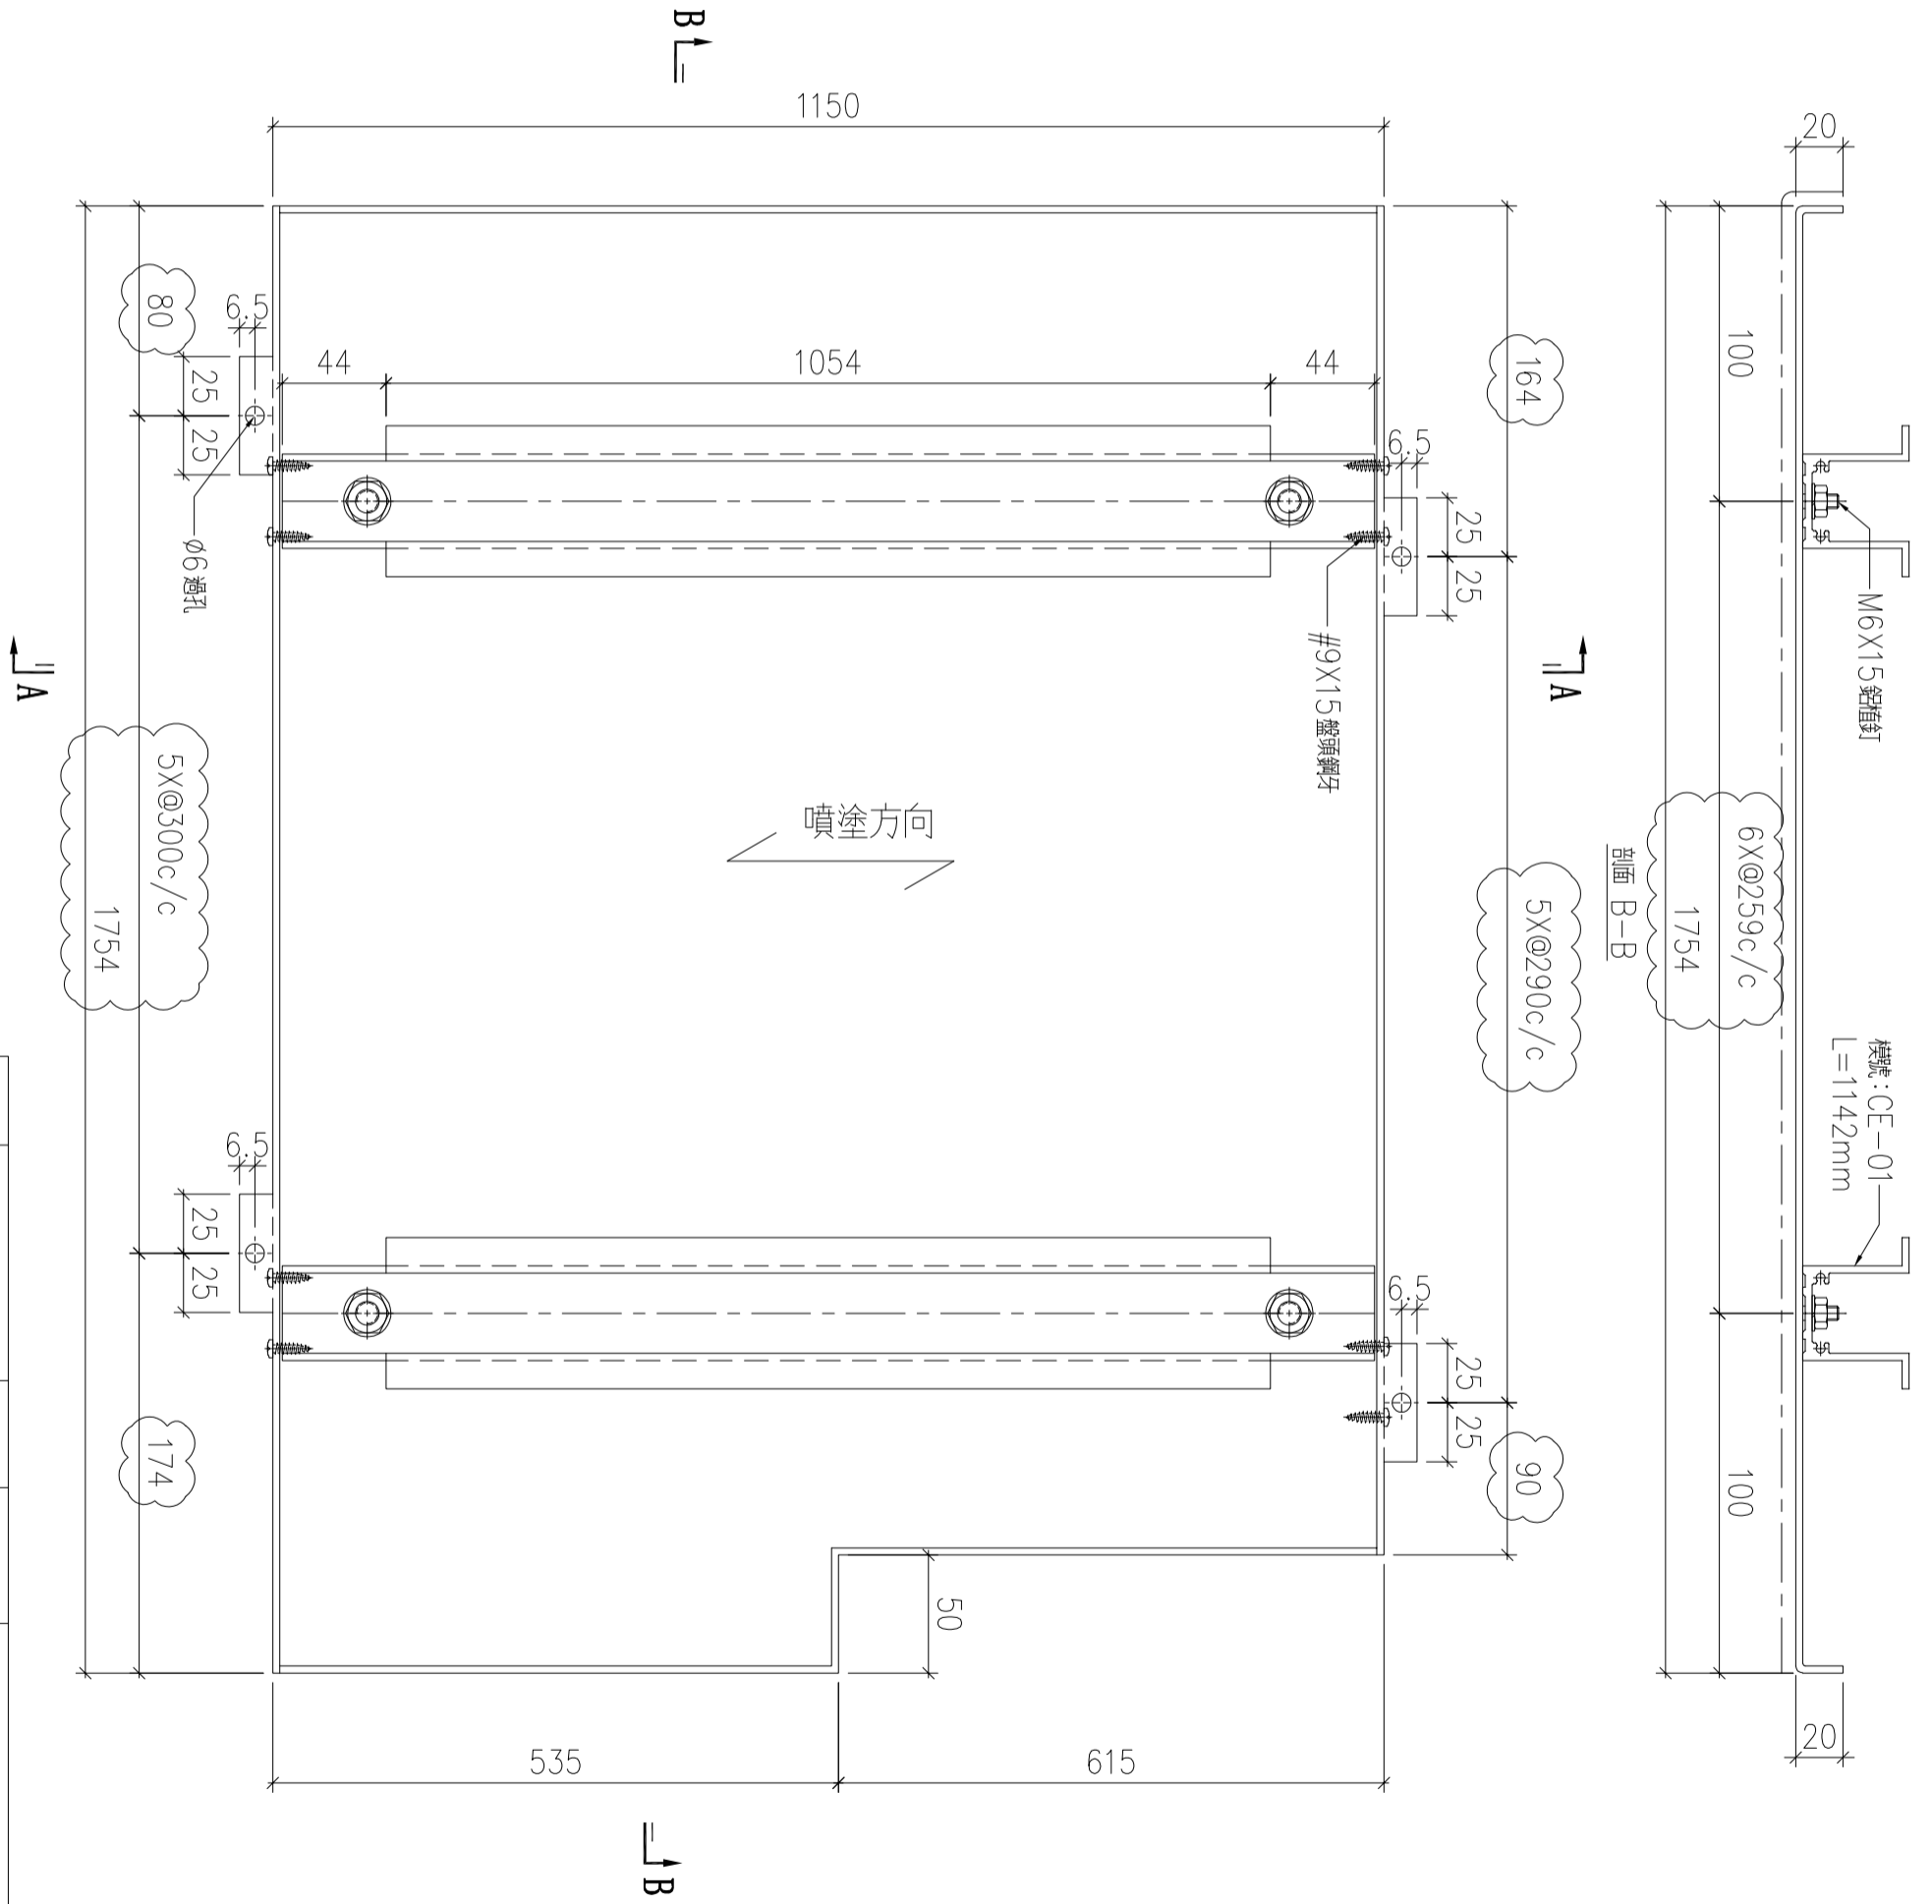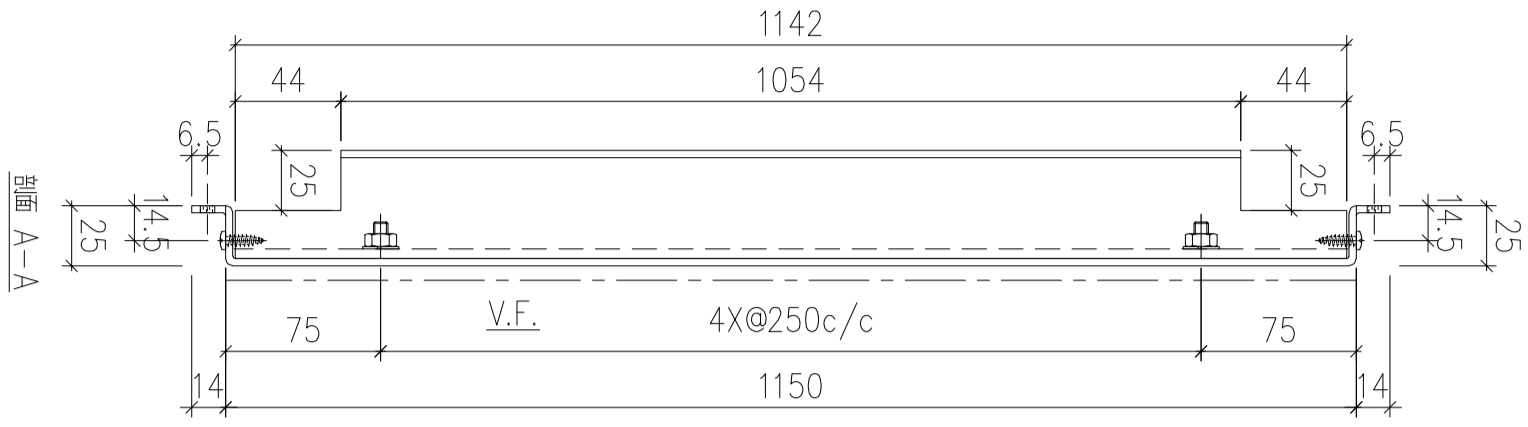

序號	物料編號	數量	安裝位置	樓層
01	T2-ALC-AP85	2	見派位圖	T2 FLAT A 25~26/F

名稱	天花鋁板加工圖	制圖	LHR	2022.3.25	修改	A	B
材料	3mm厚鋁板 (3003H14)	復核	-	-	日期	2022.5.27	2022.8.3
顏色	ECW3D993332S-ZD1(素色白色)	批準			圖號	J853-ALC-AP382	

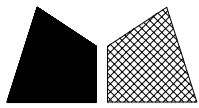

美特鋁質 有限公司
MIDI Aluminium Fabricator Ltd.



工程號

J853

地盤


錦上路

送地盤

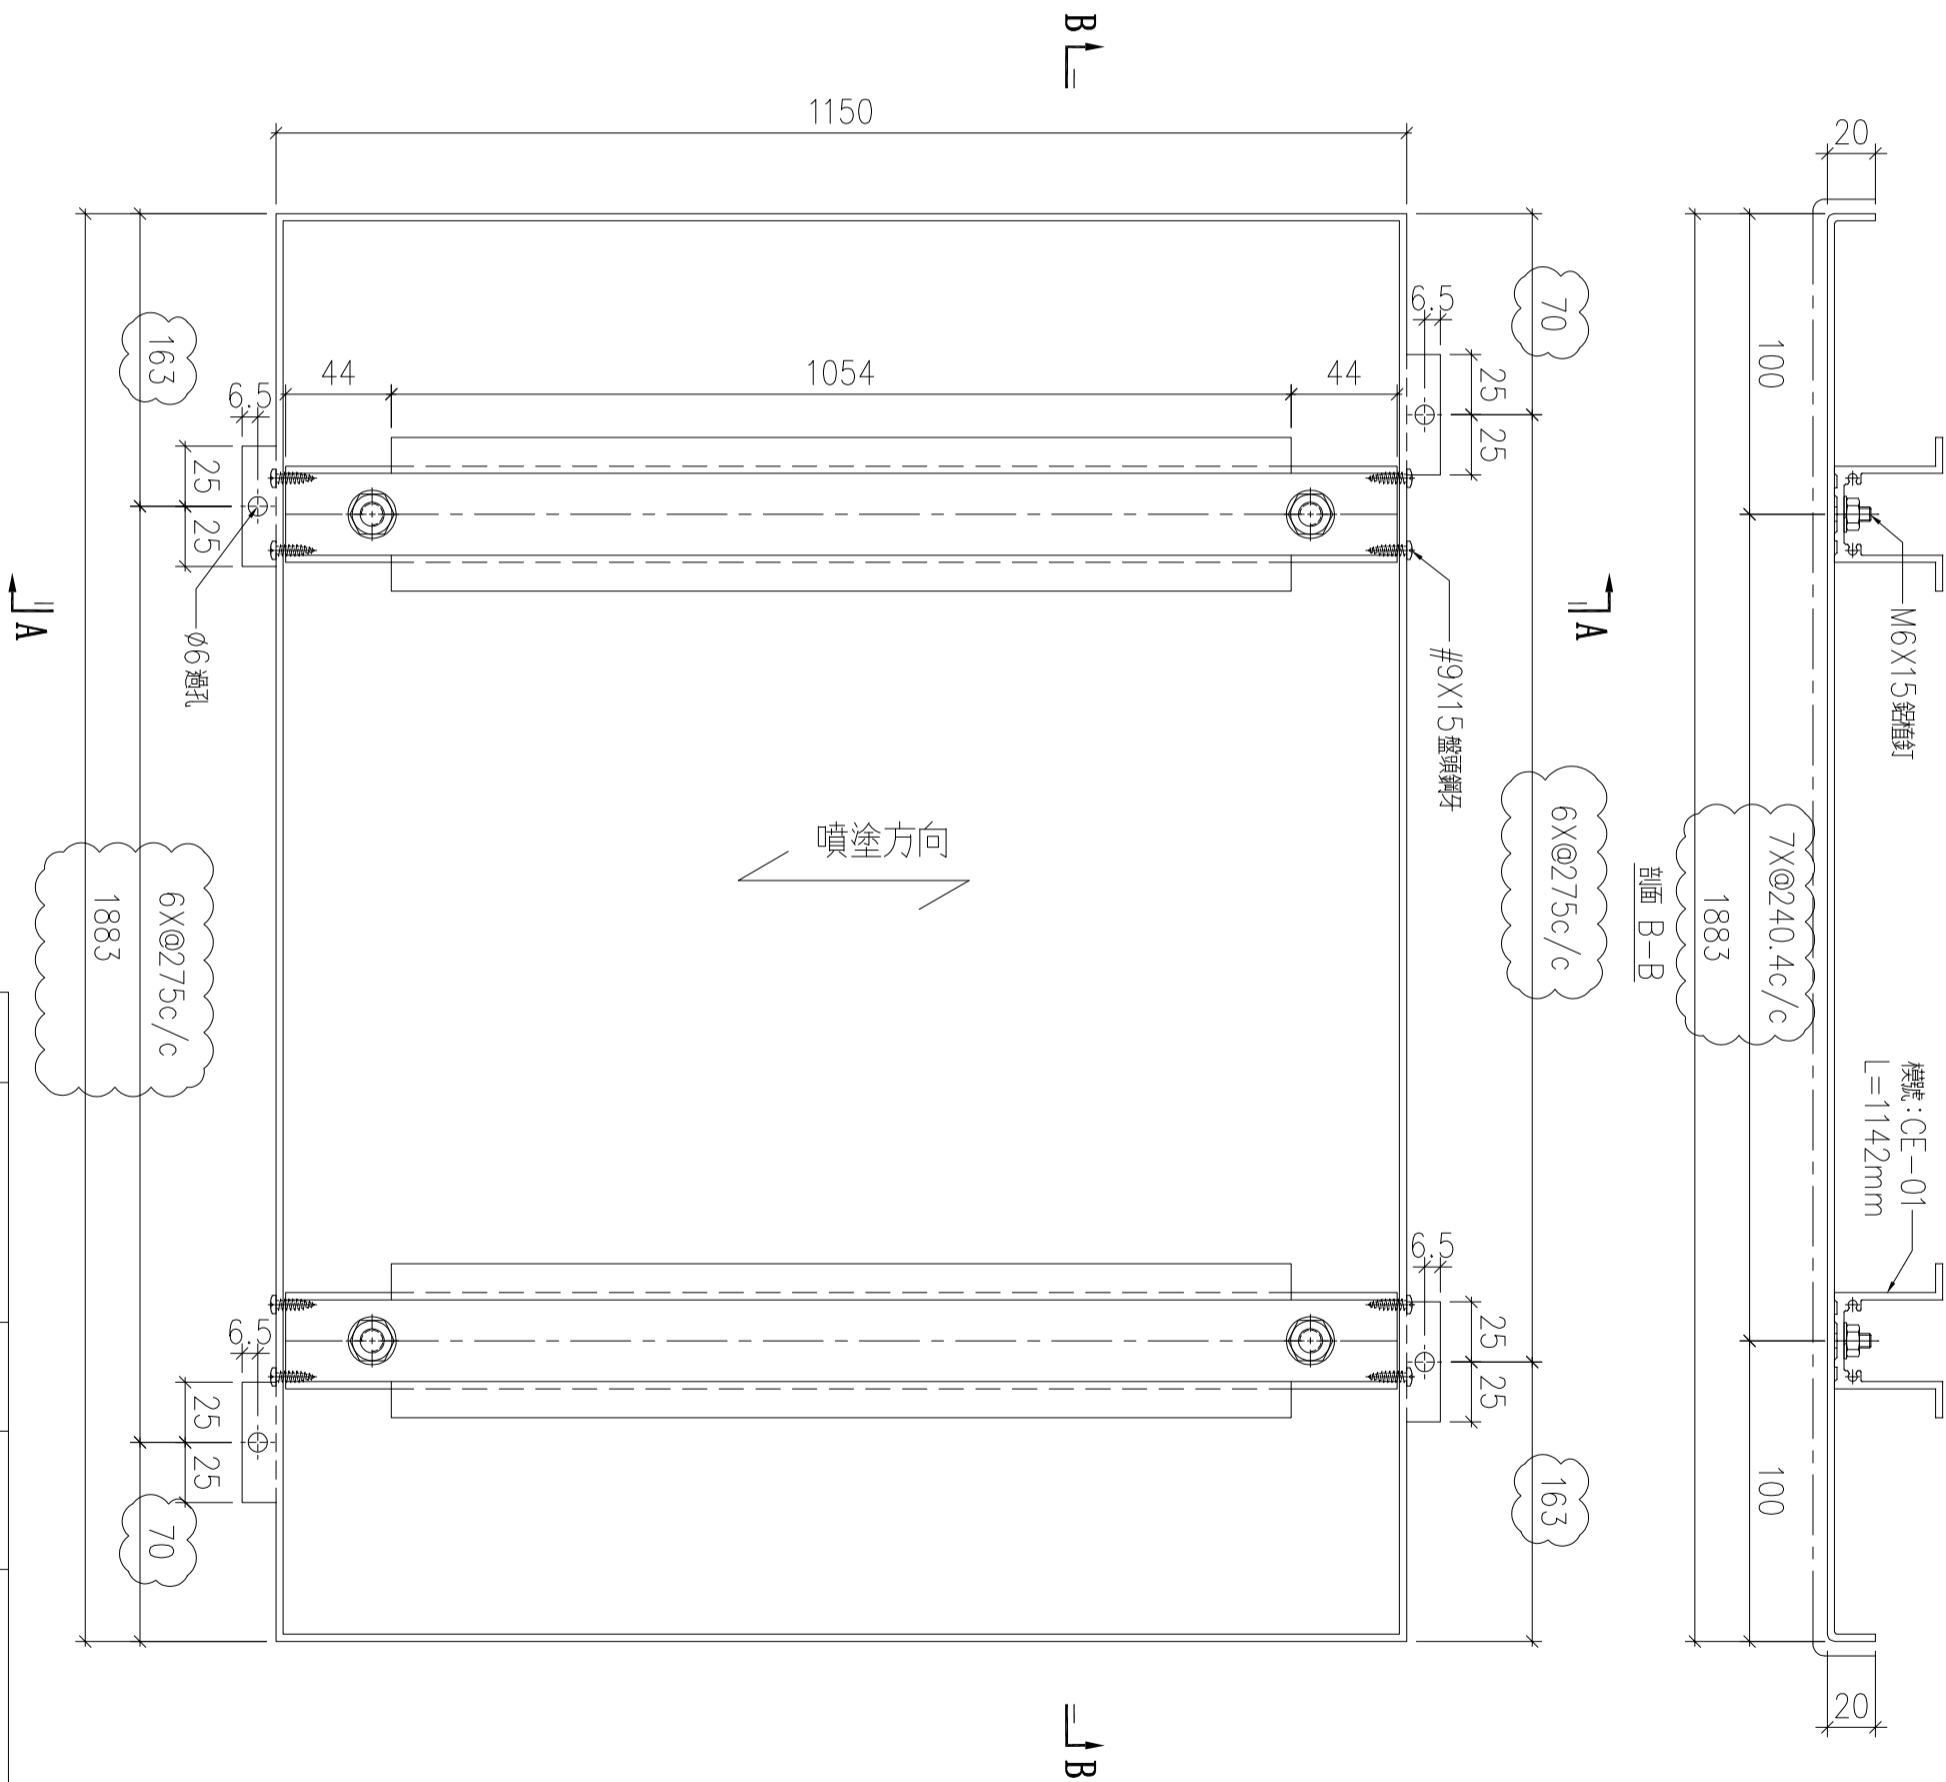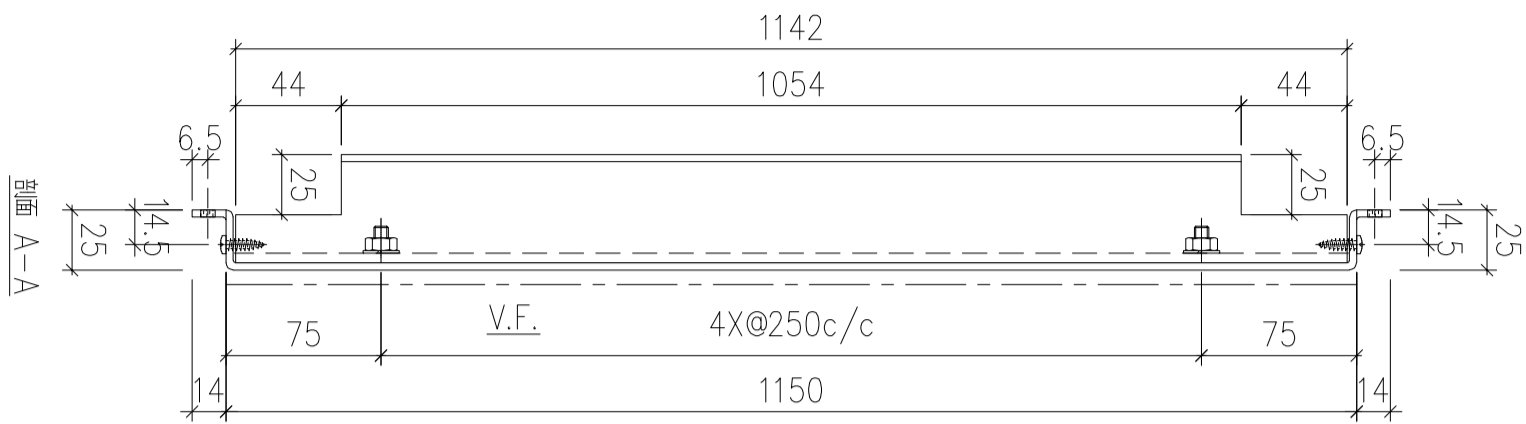

序號	物料編號	數量	安裝位置	樓層
01	T3-ALC-AP83	9	見派位圖	T3 FLAT A 17~26/F

名稱	天花鋁板加工圖	制圖	LHR	2022.3.25	修改	A	B
材料	3mm厚鋁板 (3003H14)	復核	-	-	日期	2022.5.28	2022.8.3
顏色	ECW3D993332S-ZD1(素色白色)	批準			圖號	J853-ALC-AP383	

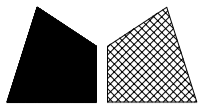

美特鋁質 有限公司
MIDI Aluminium Fabricator Ltd.



工程號

J853

地盤


錦上路

送地盤

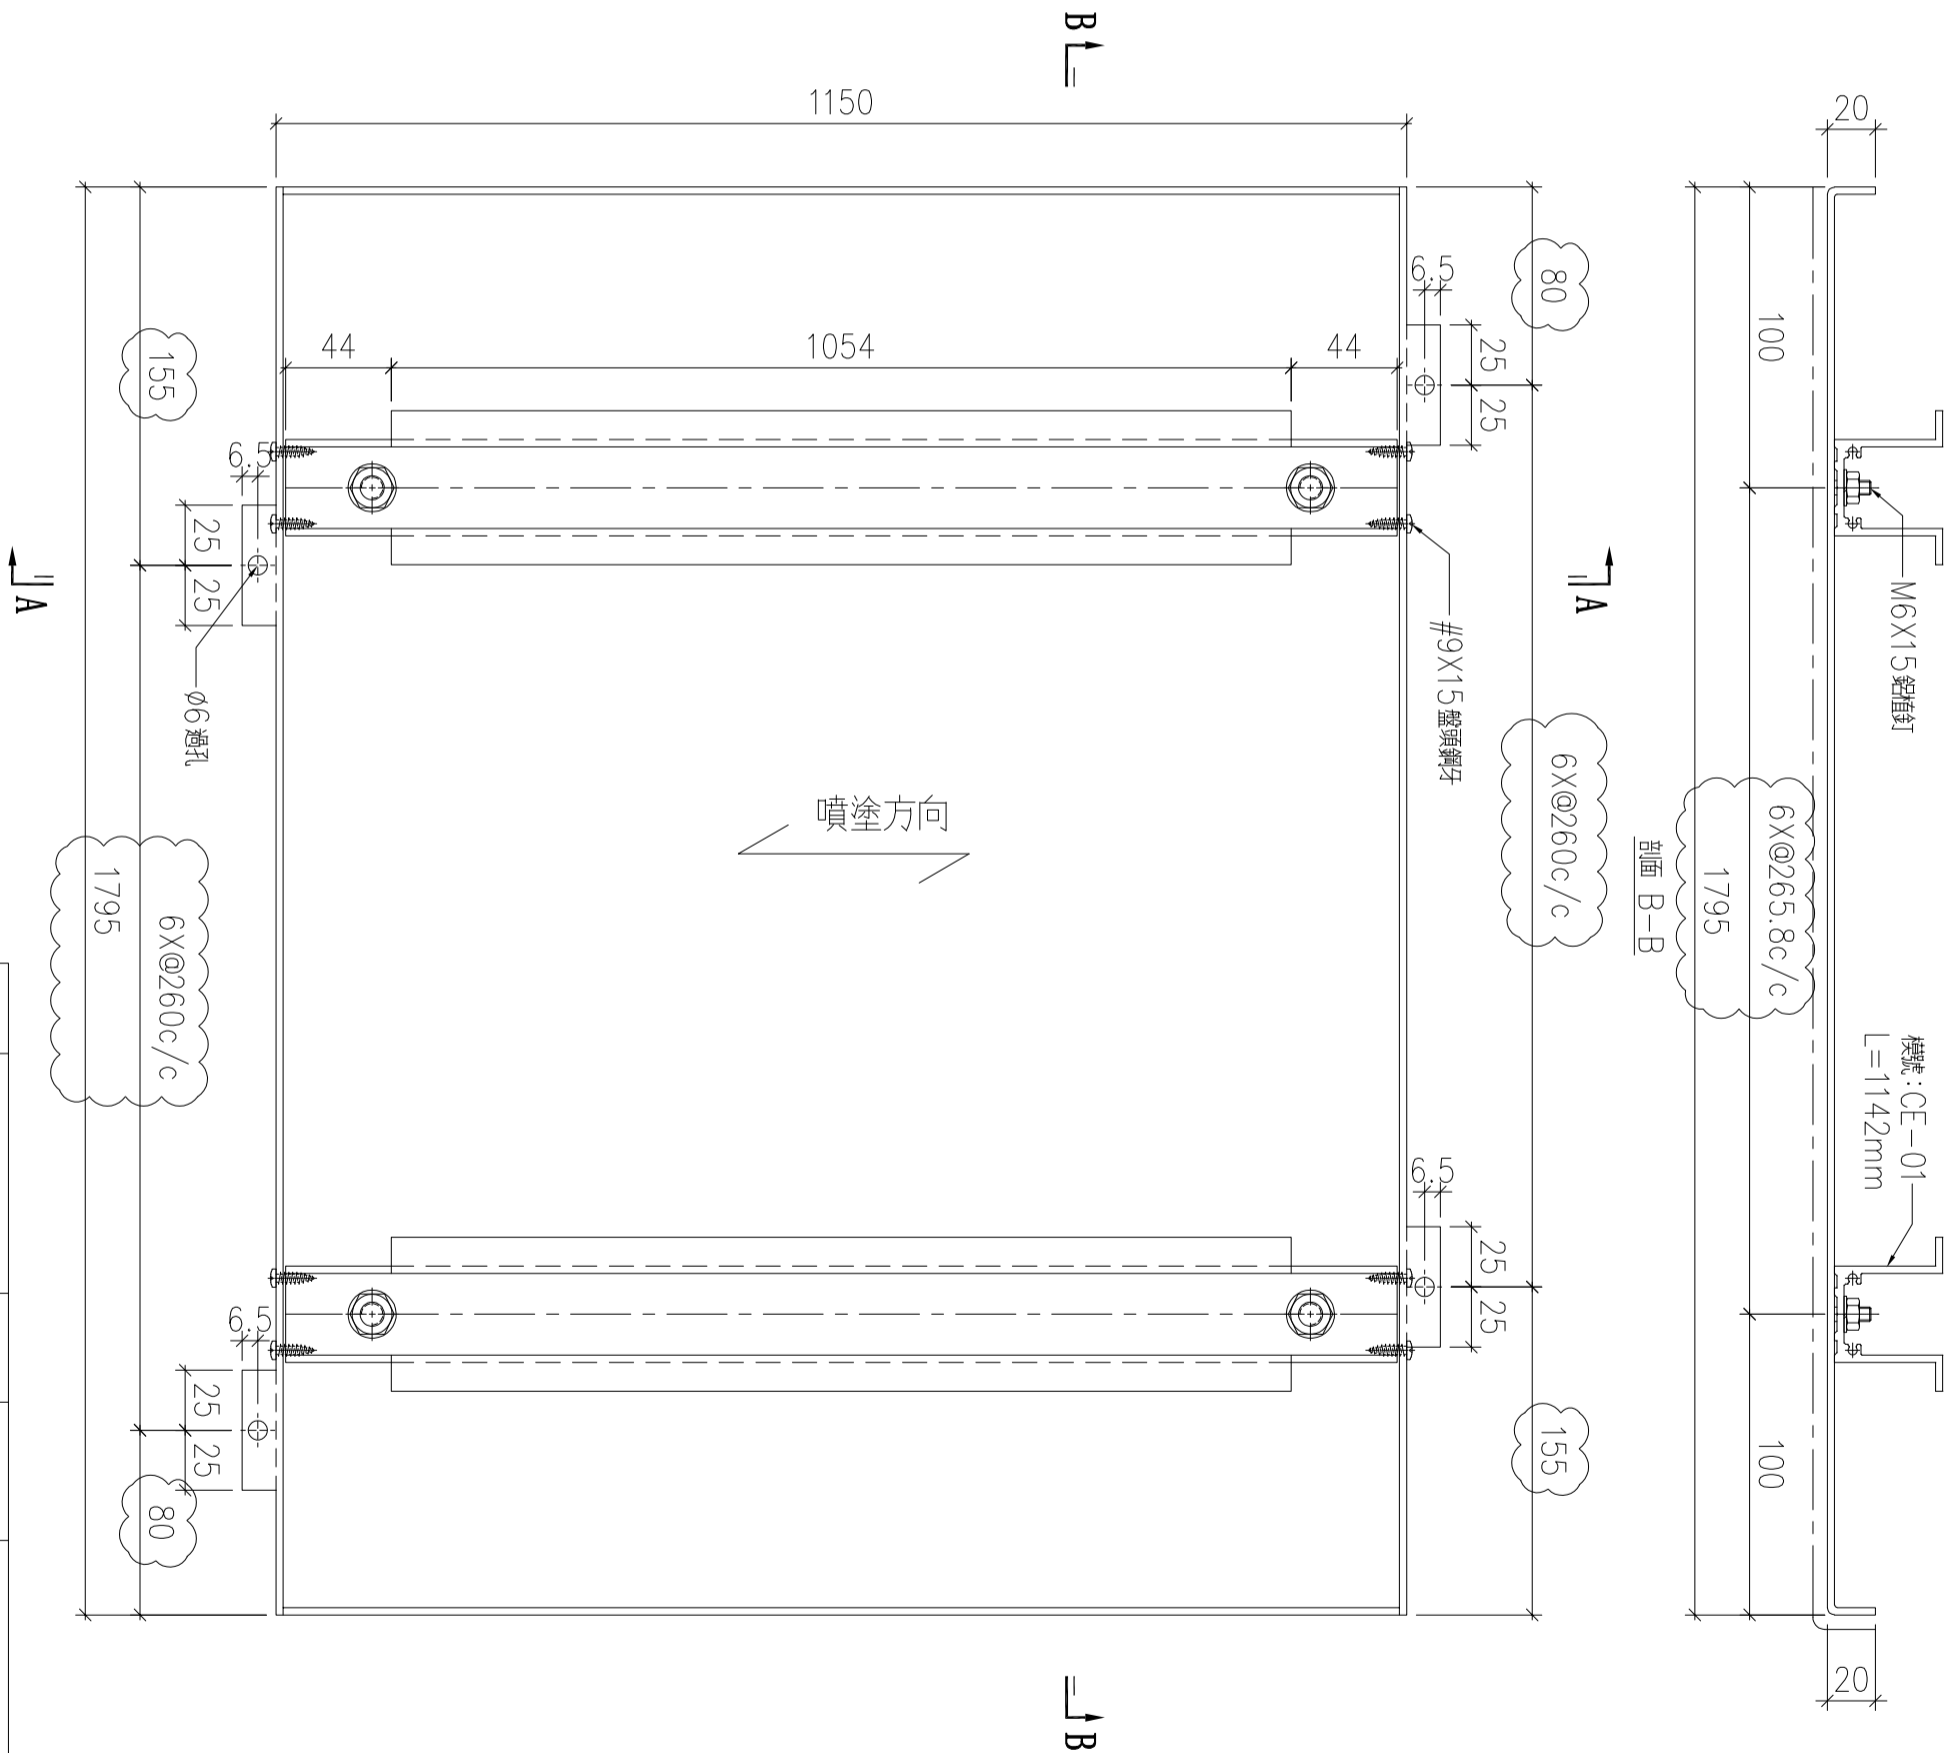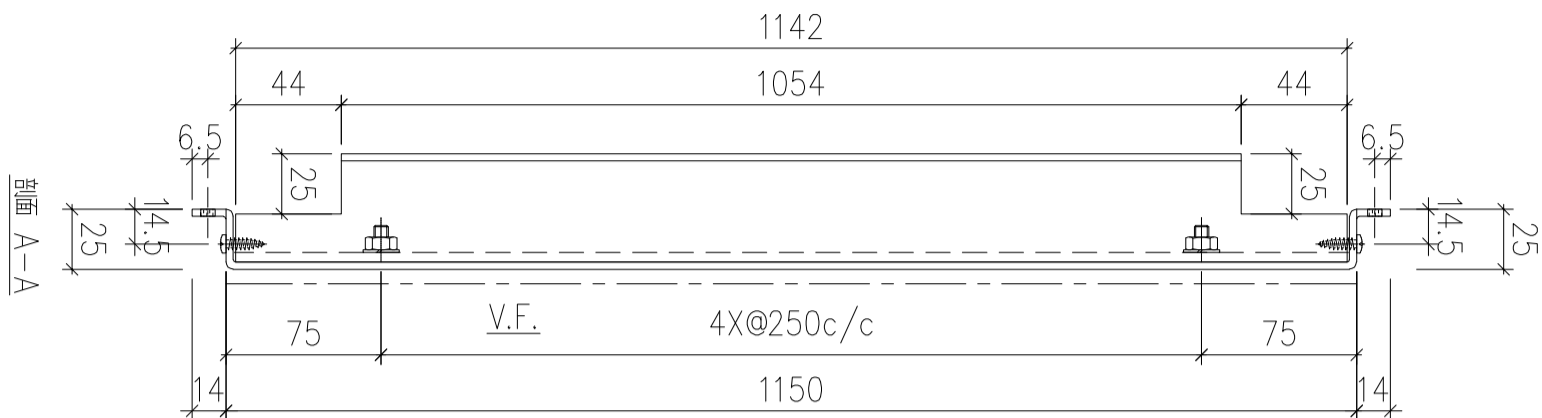

序號	物料編號	數量	安裝位置	樓層
01	T3-ALC-AP84	8	見派位圖	T3 FLAT A 17~25/F

名稱	天花鋁板加工圖	制圖	LHR	2022.3.25	修改	A	B
材料	3mm厚鋁板 (3003H14)	復核	-	-	日期	2022.5.28	2022.8.3
顏色	ECW3D993332S-ZD1(素色白色)	批準			圖號	J853-ALC-AP384	

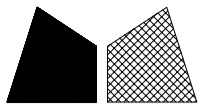

美特鋁質 有限公司
MIDI Aluminium Fabricator Ltd.




工程號

J853

地盤


錦上路

送地盤

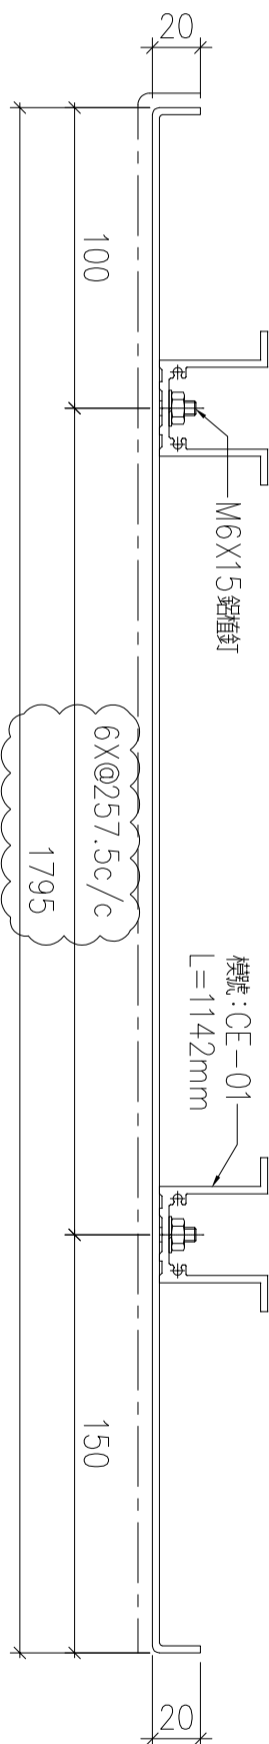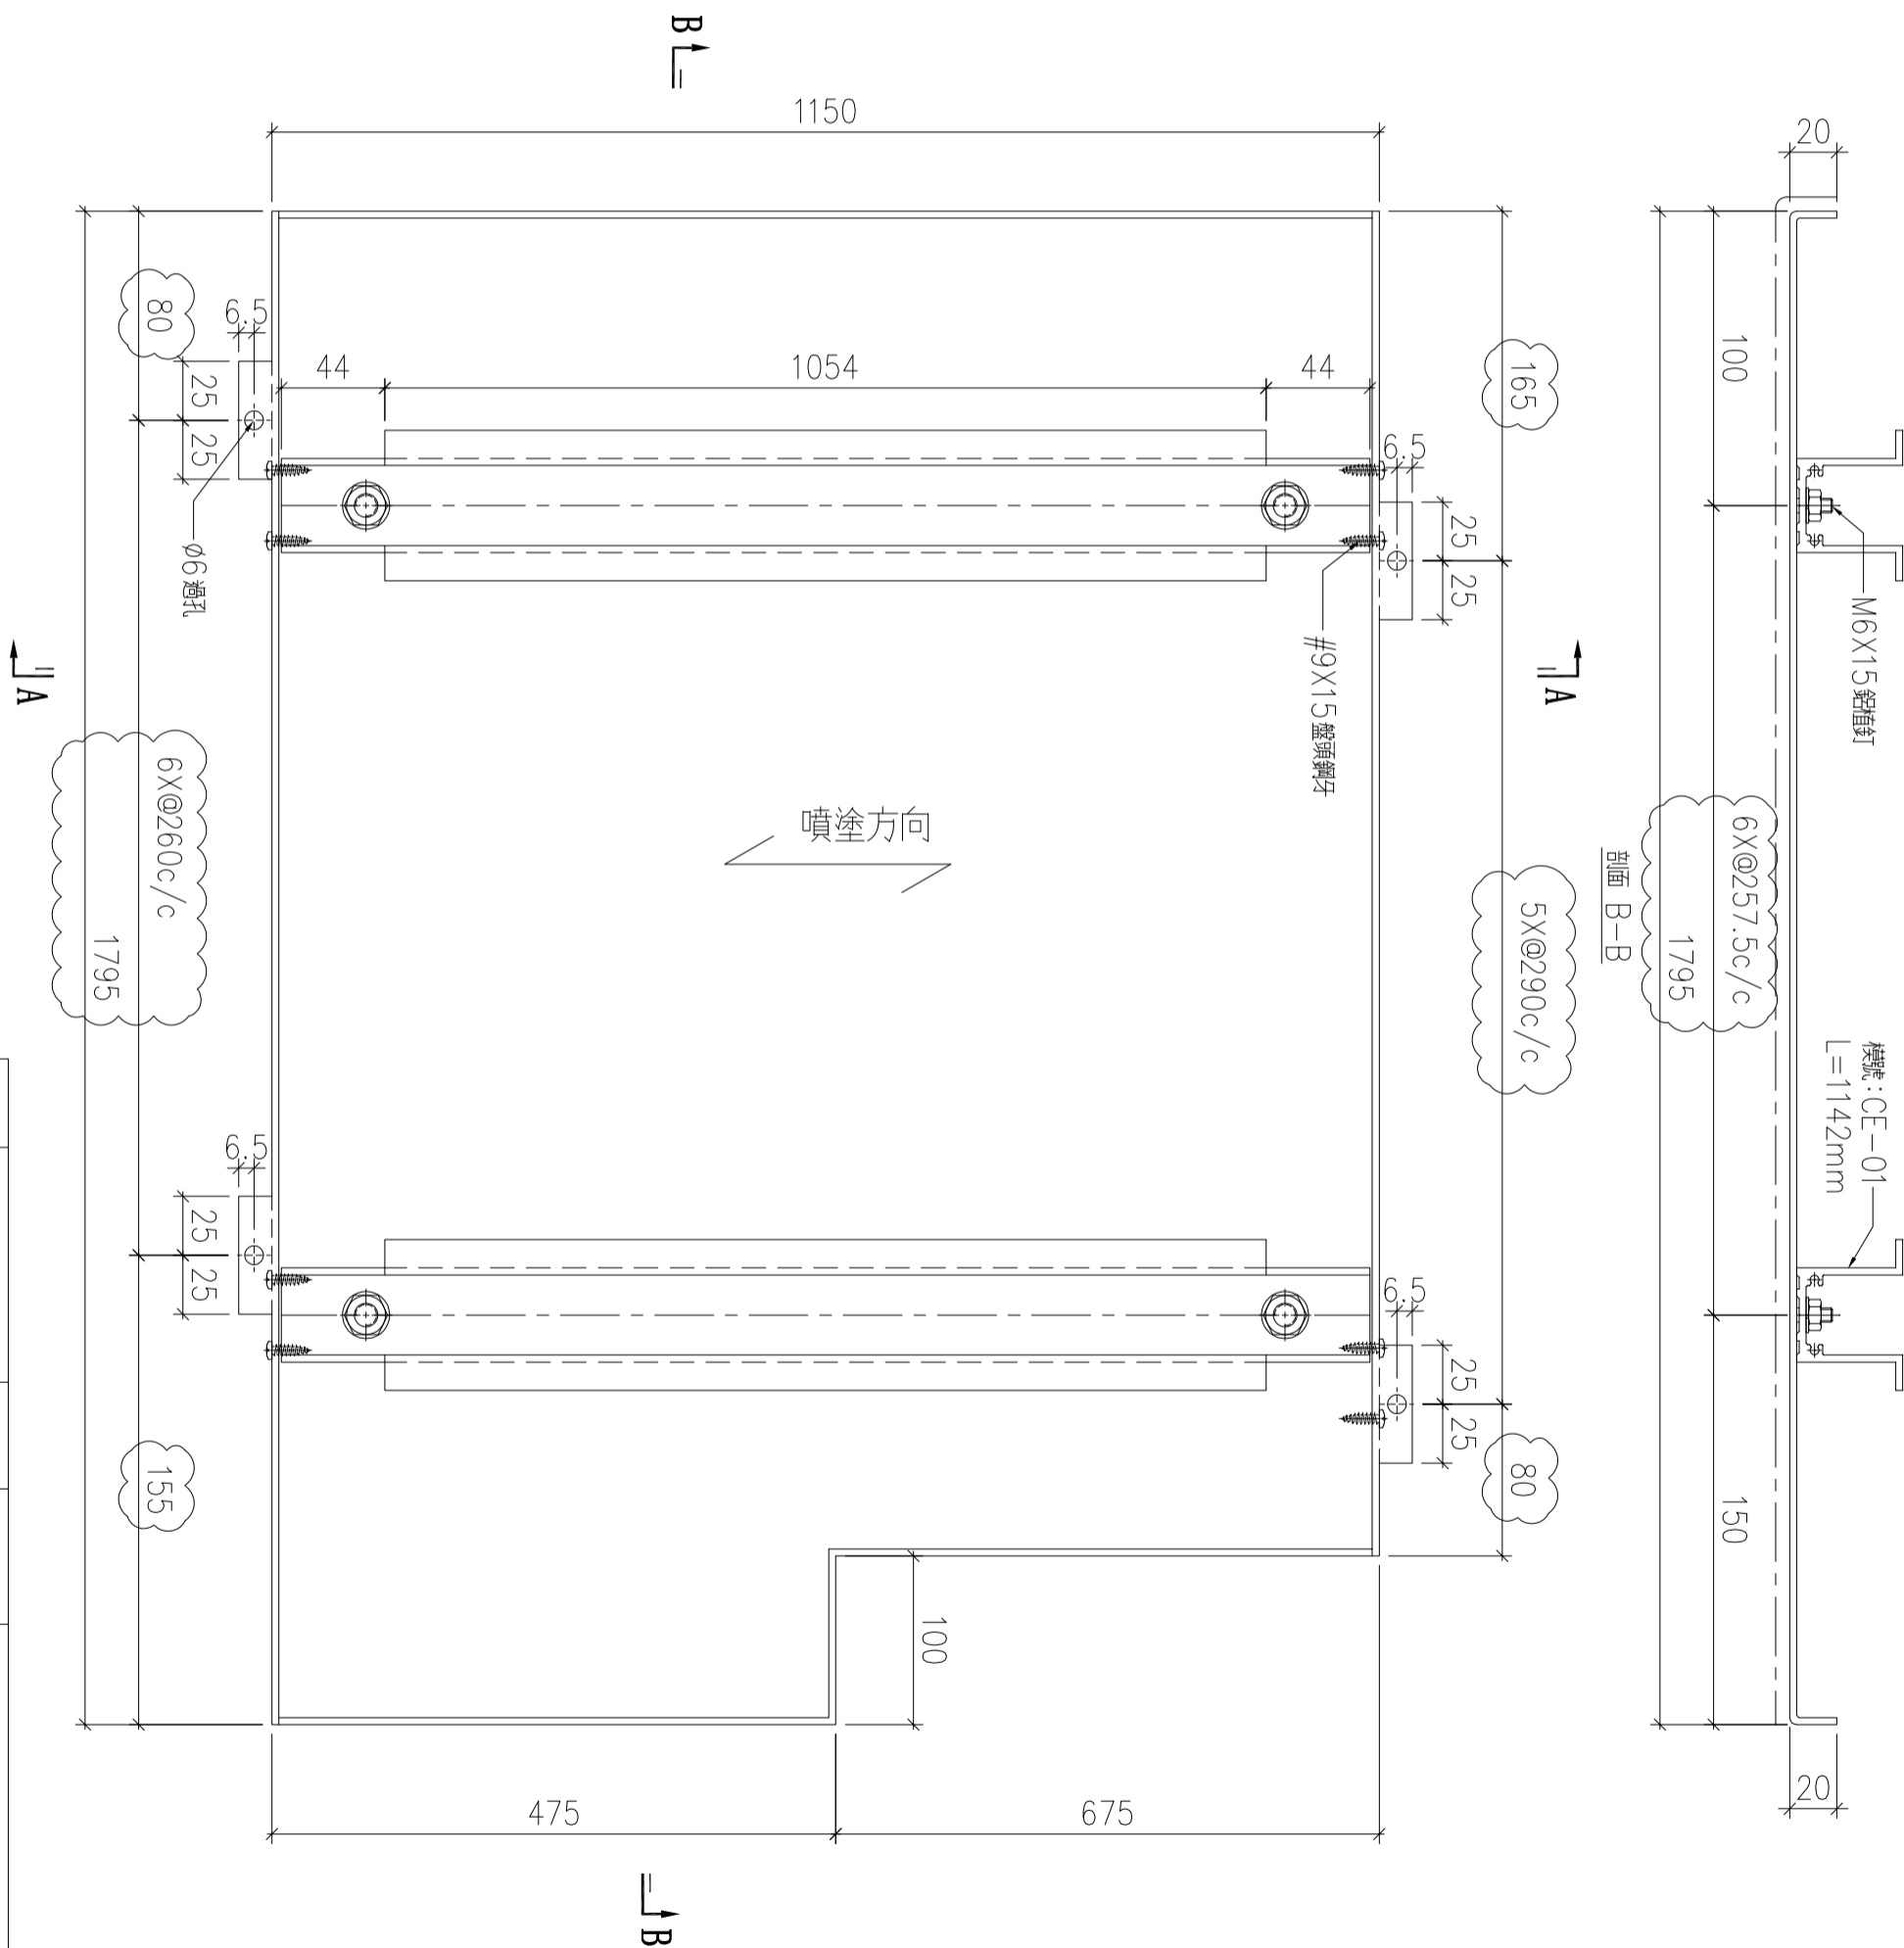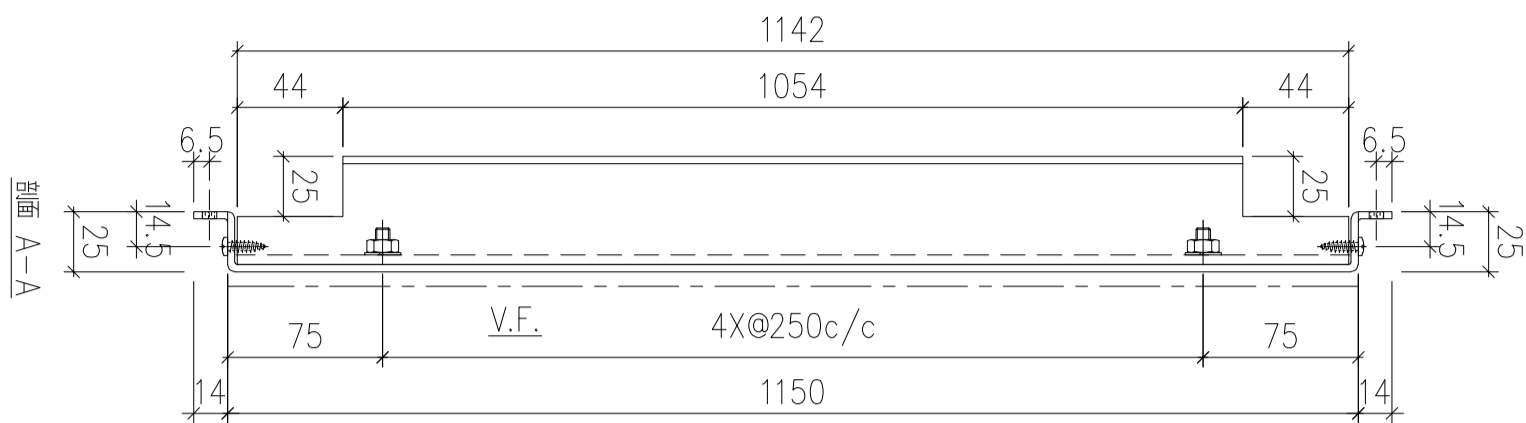

序號	物料編號	數量	安裝位置	樓層
01	T3-ALC-AP85	8	見派位圖	T3 FLAT A 17~25/F

名稱	天花鋁板加工圖	制圖	LHR	2022.3.25	修改	A	B
材料	3mm厚鋁板 (3003H14)	復核	-	-	日期	2022.5.28	2022.8.3
顏色	ECW3D993332S-ZD1(素色白色)	批準			圖號	J853-ALC-AP385	

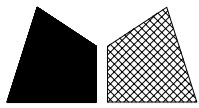

美特鋁質 有限公司
MIDI Aluminium Fabricator Ltd.

工程號





J853

地盤

錦上路


送地盤

新增

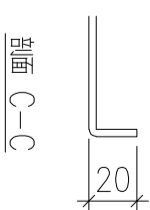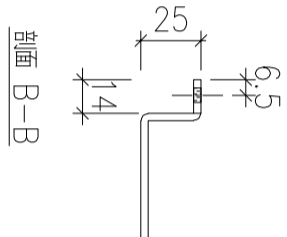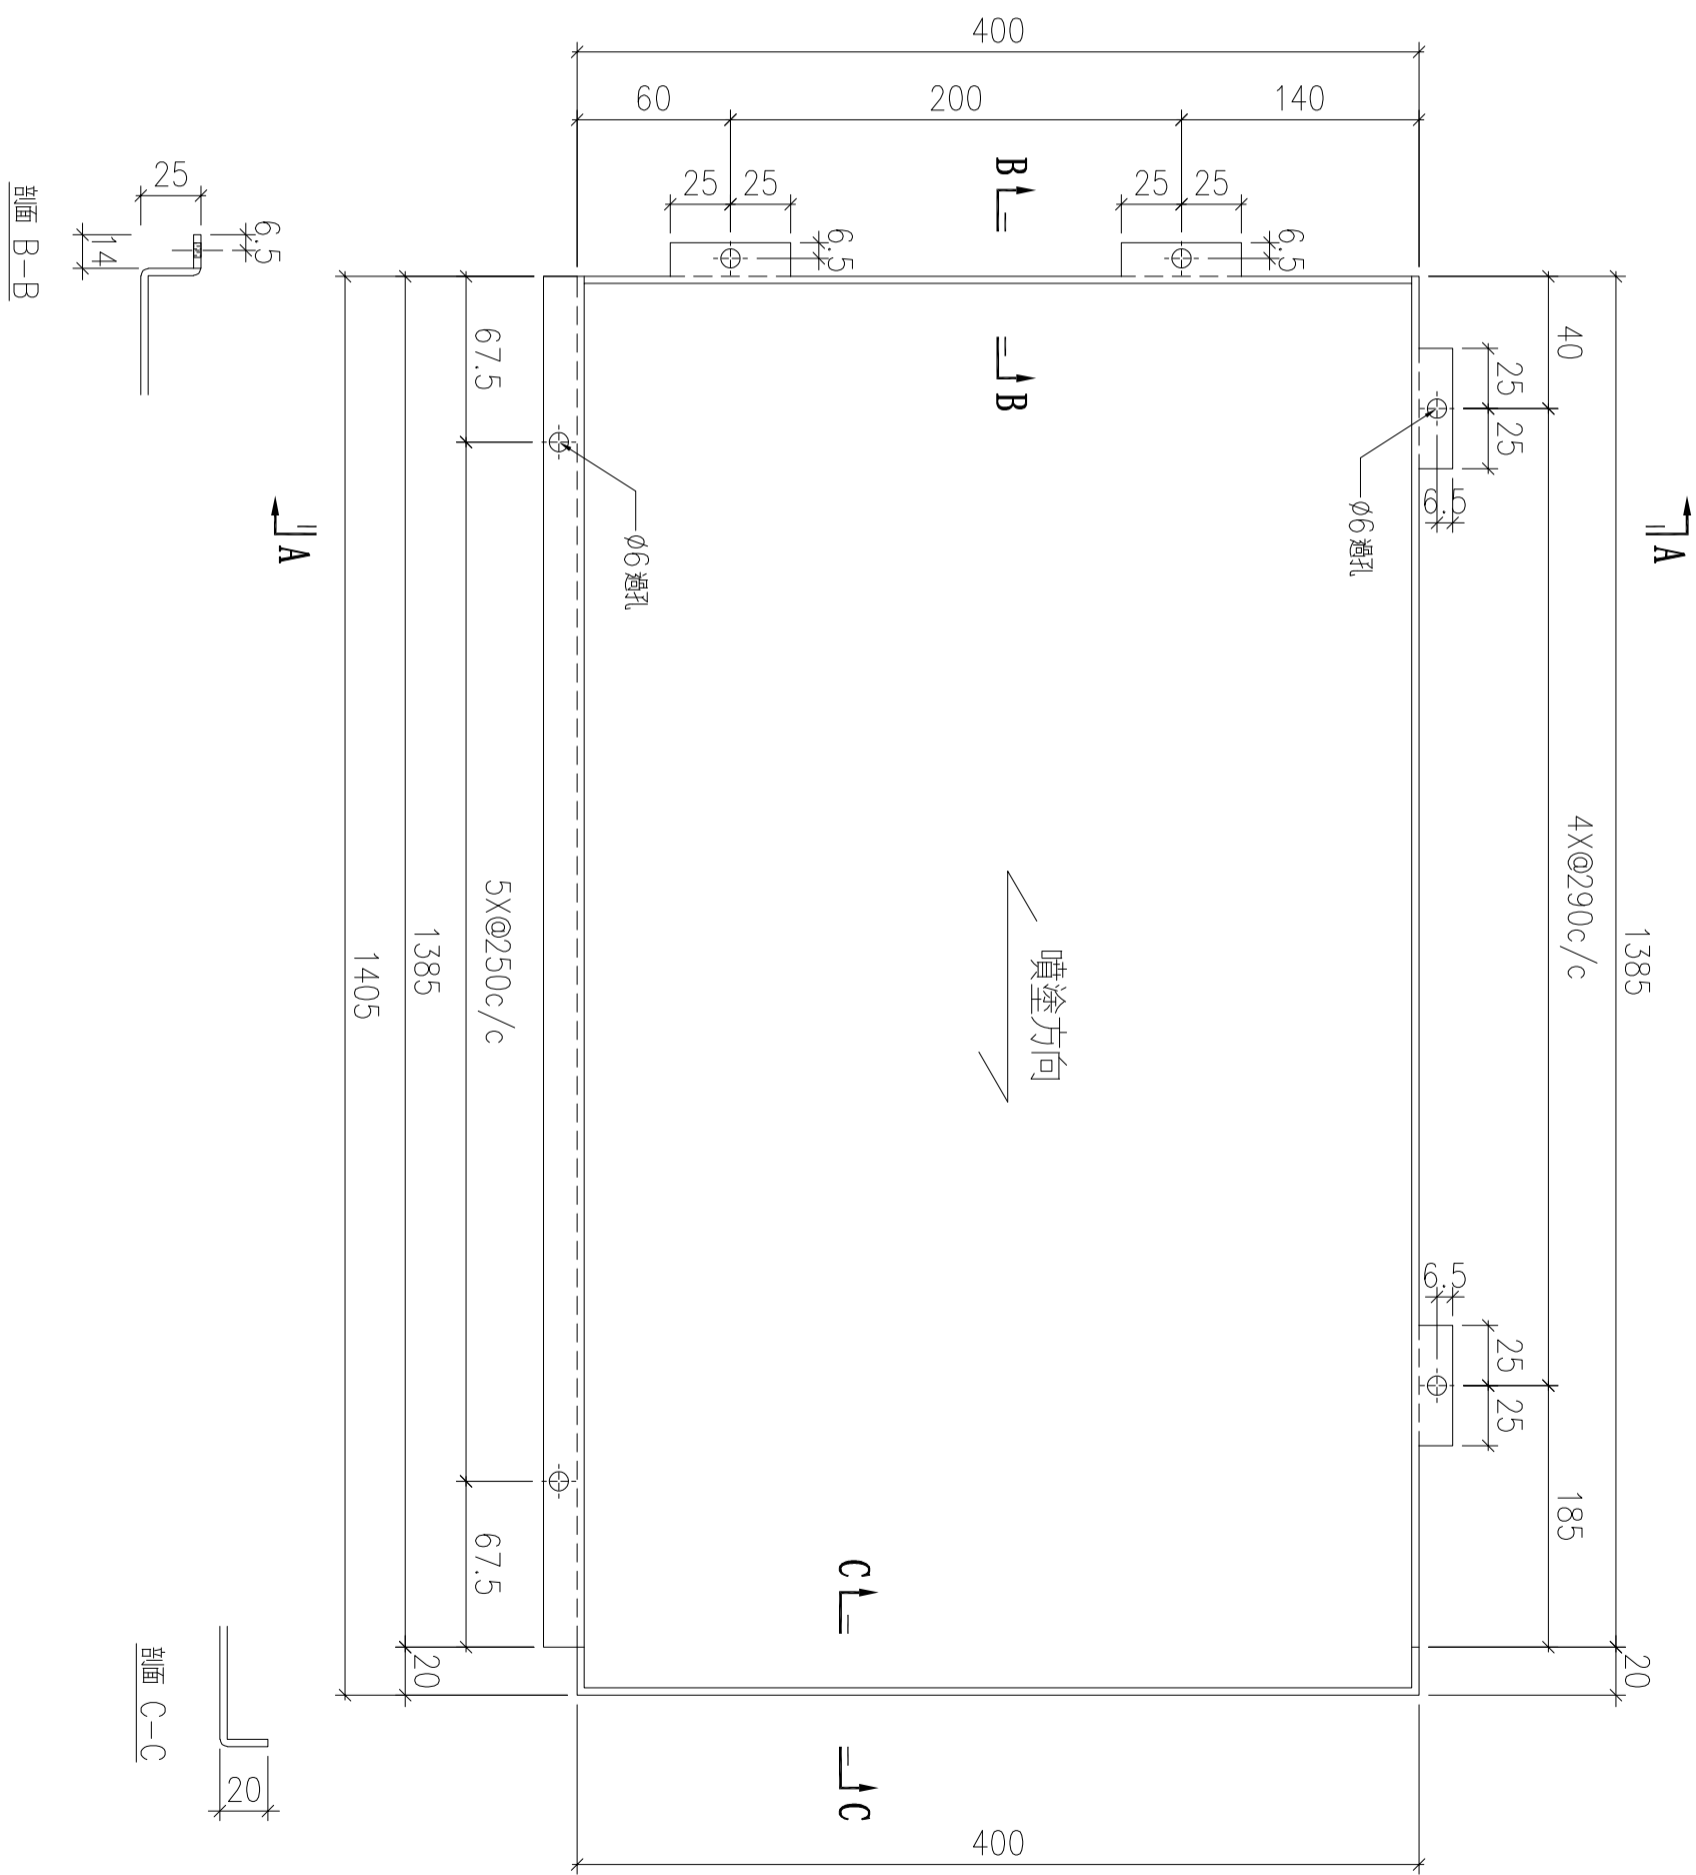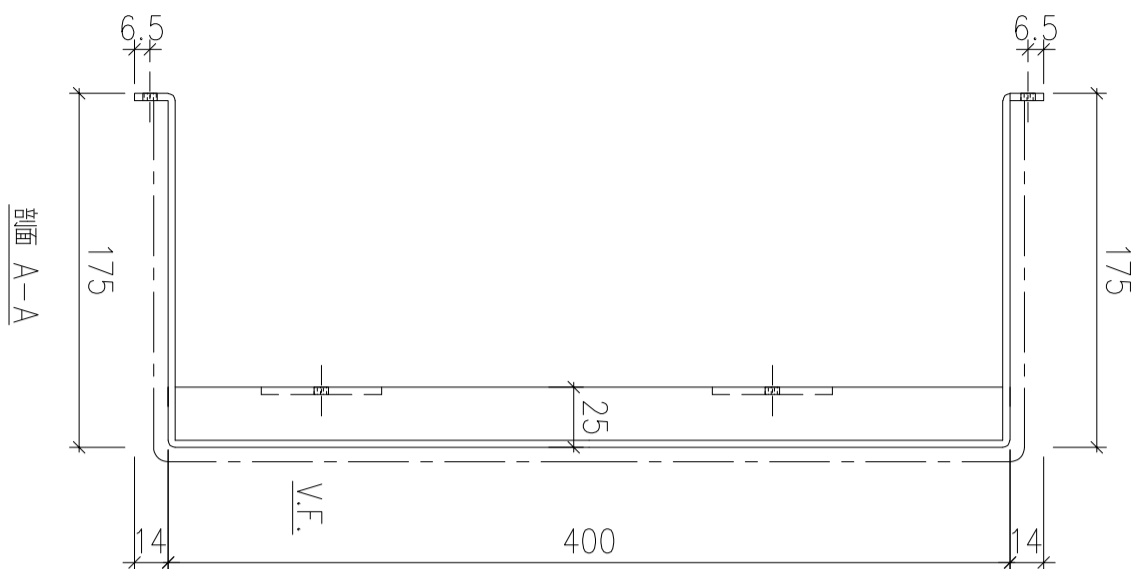

序號	物料編號	數量	安裝位置	樓層
01	T1-ALC-AP201	15	見派位圖	T1 FLAT A 6~22/F

名稱	天花鋁板加工圖	制圖	LHR	2022.08.3	修改		
材料	3mm厚鋁板 (3003H14)	復核	-	-	日期		
顏色	ECW3D993332S-ZD1(素色白色)	批準			圖號	J853-ALC-AP389	

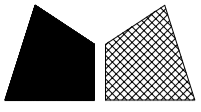

美特鋁質 有限公司
MIDI Aluminium Fabricator Ltd.

工程號





J853

地盤

錦上路


送地盤

新增

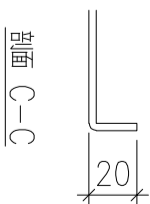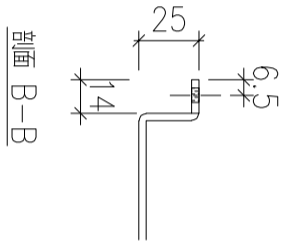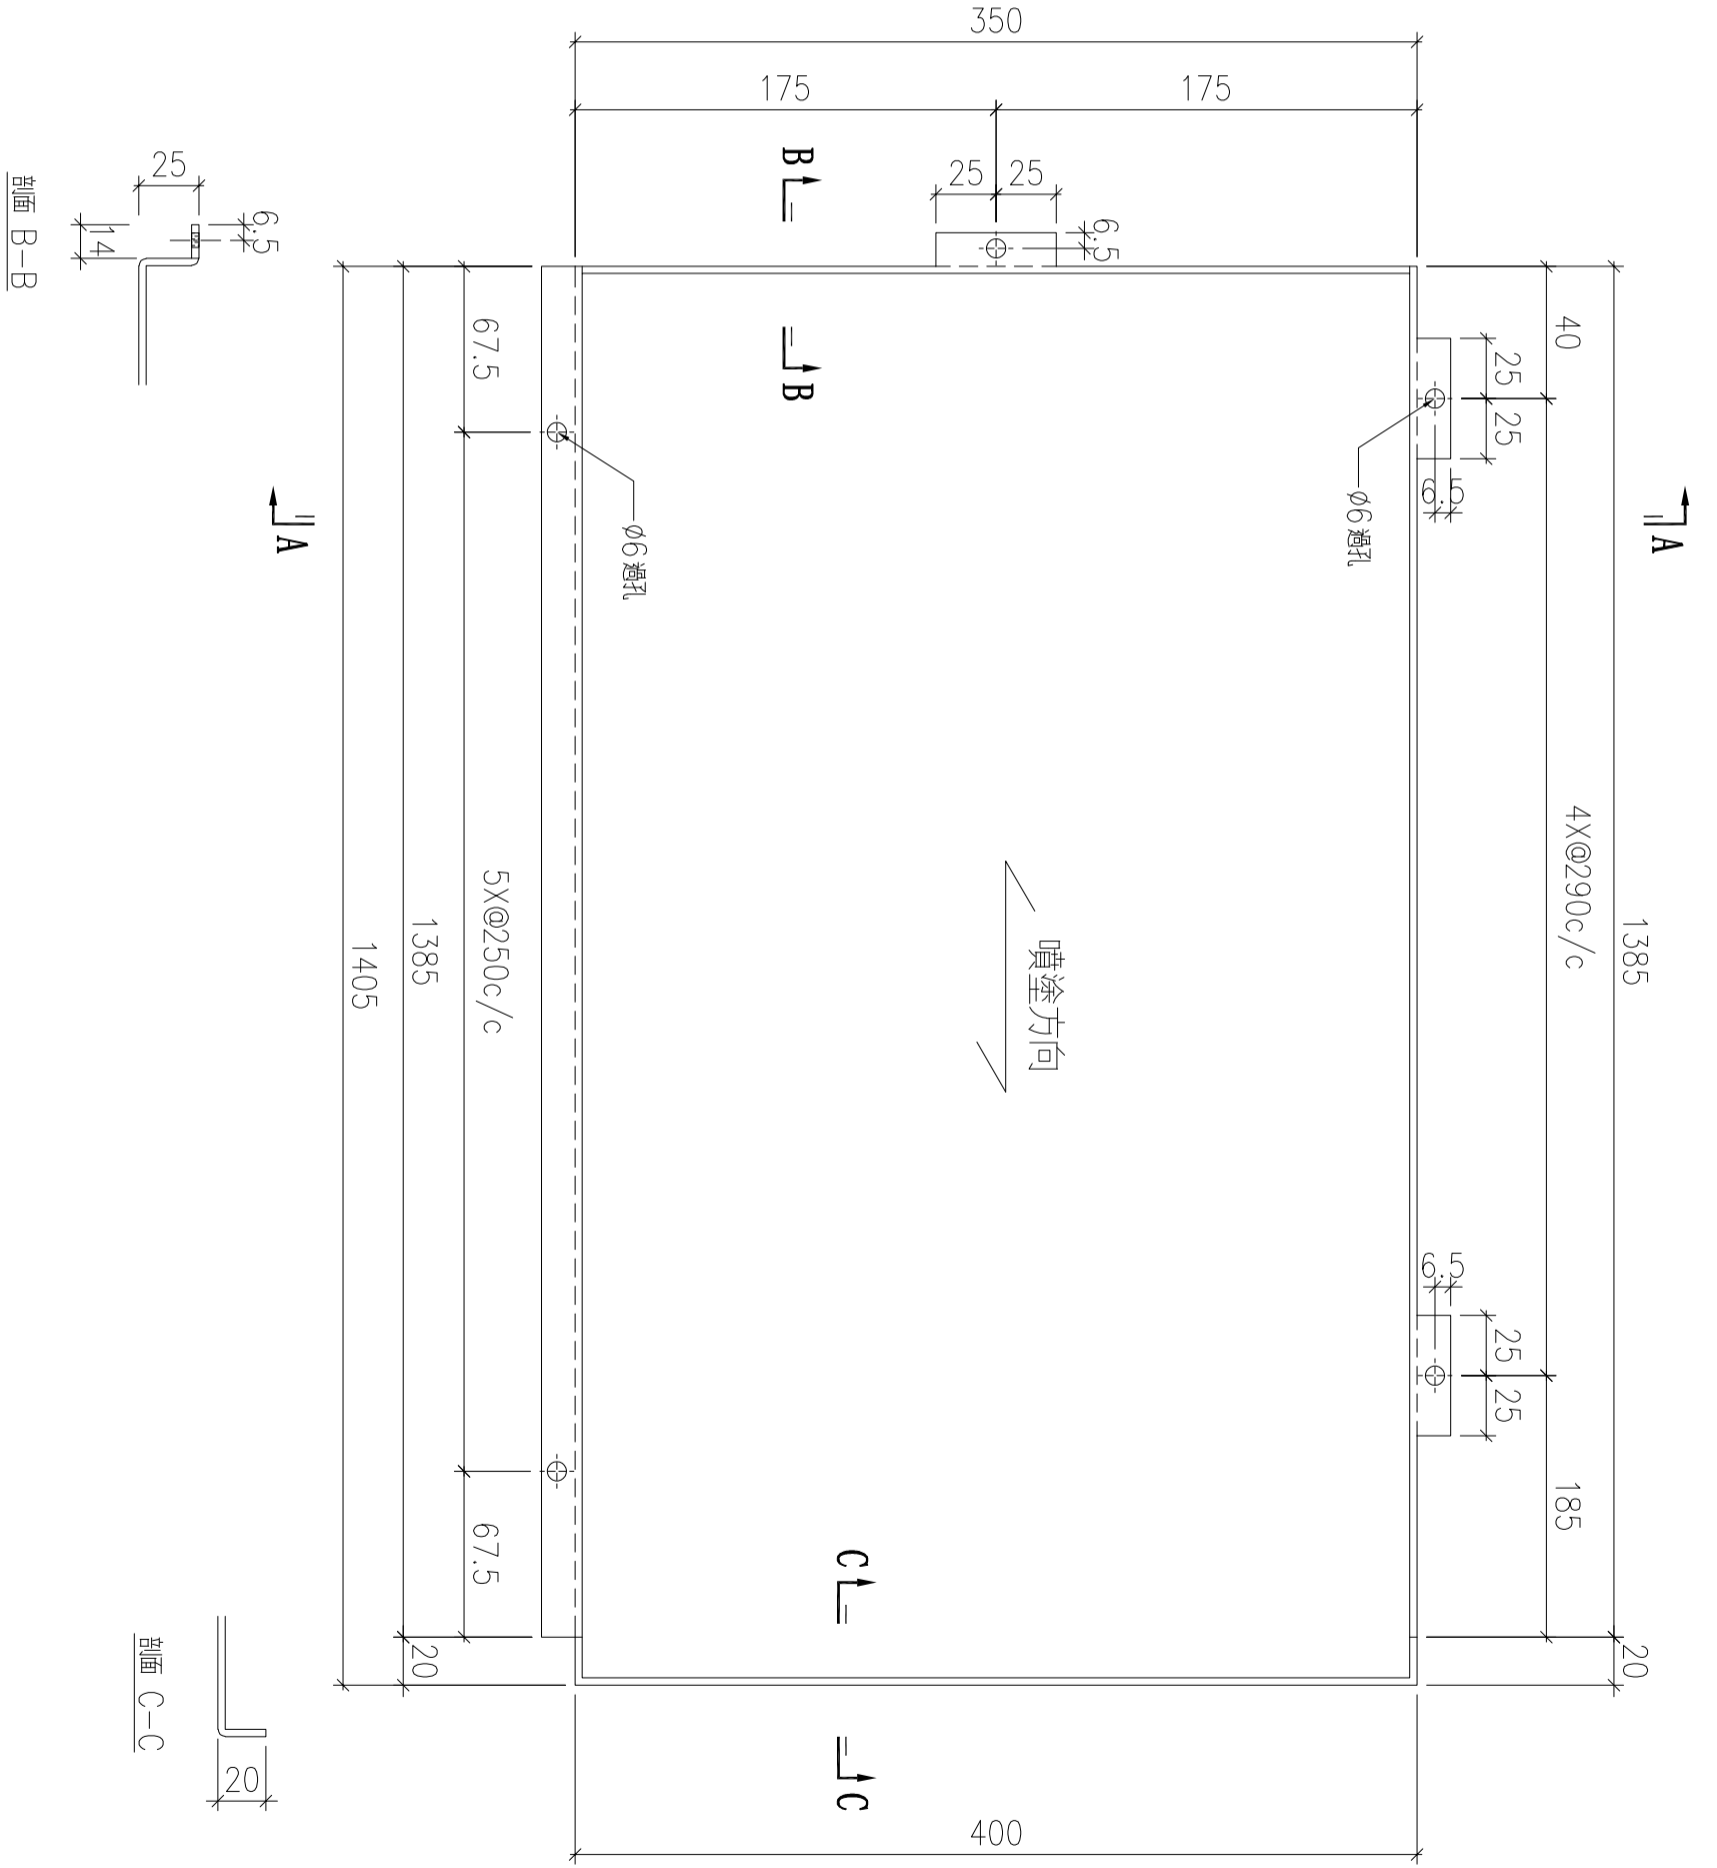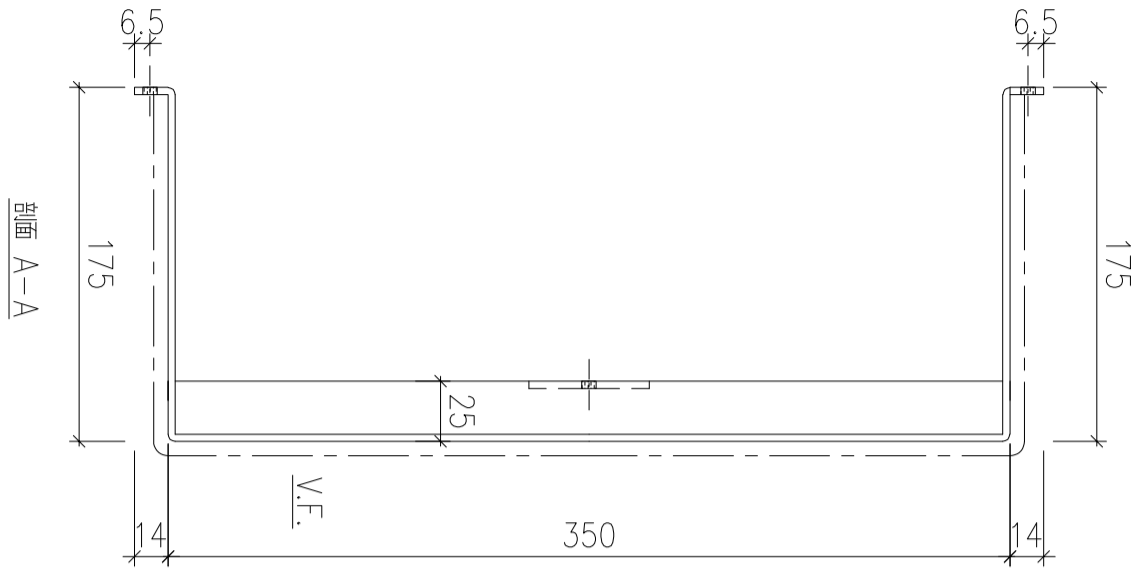

序號	物料編號	數量	安裝位置	樓層
01	T1-ALC-AP202	1	見派位圖	T1 FLAT A 23/F

名稱	天花鋁板加工圖	制圖	LHR	2022.08.3	修改	
材料	3mm厚鋁板 (3003H14)	復核	-	-	日期	
顏色	ECW3D993332S-ZD1(素色白色)	批準			圖號	J853-ALC-AP390

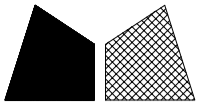

美特鋁質 有限公司
MIDI Aluminium Fabricator Ltd.

工程號




J853

地盤

錦上路


送地盤

新增

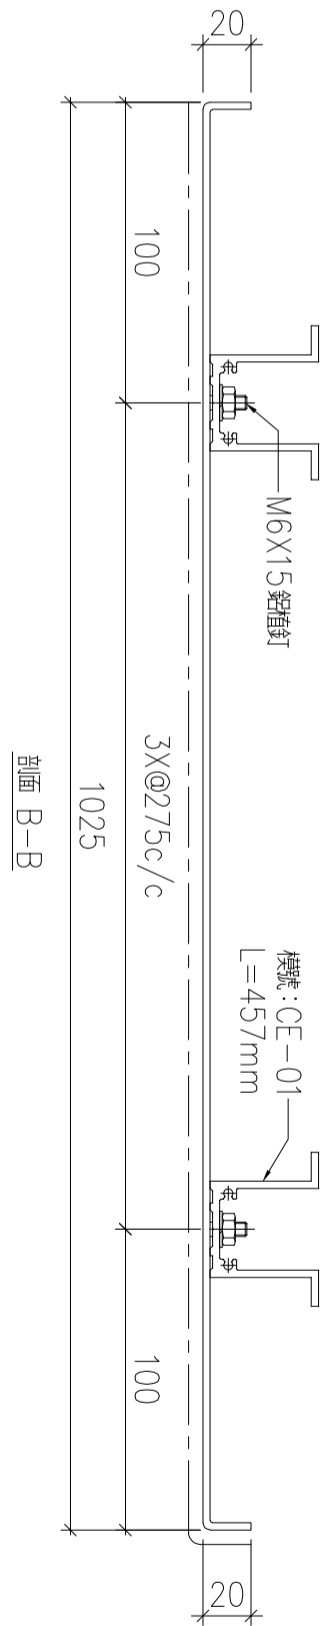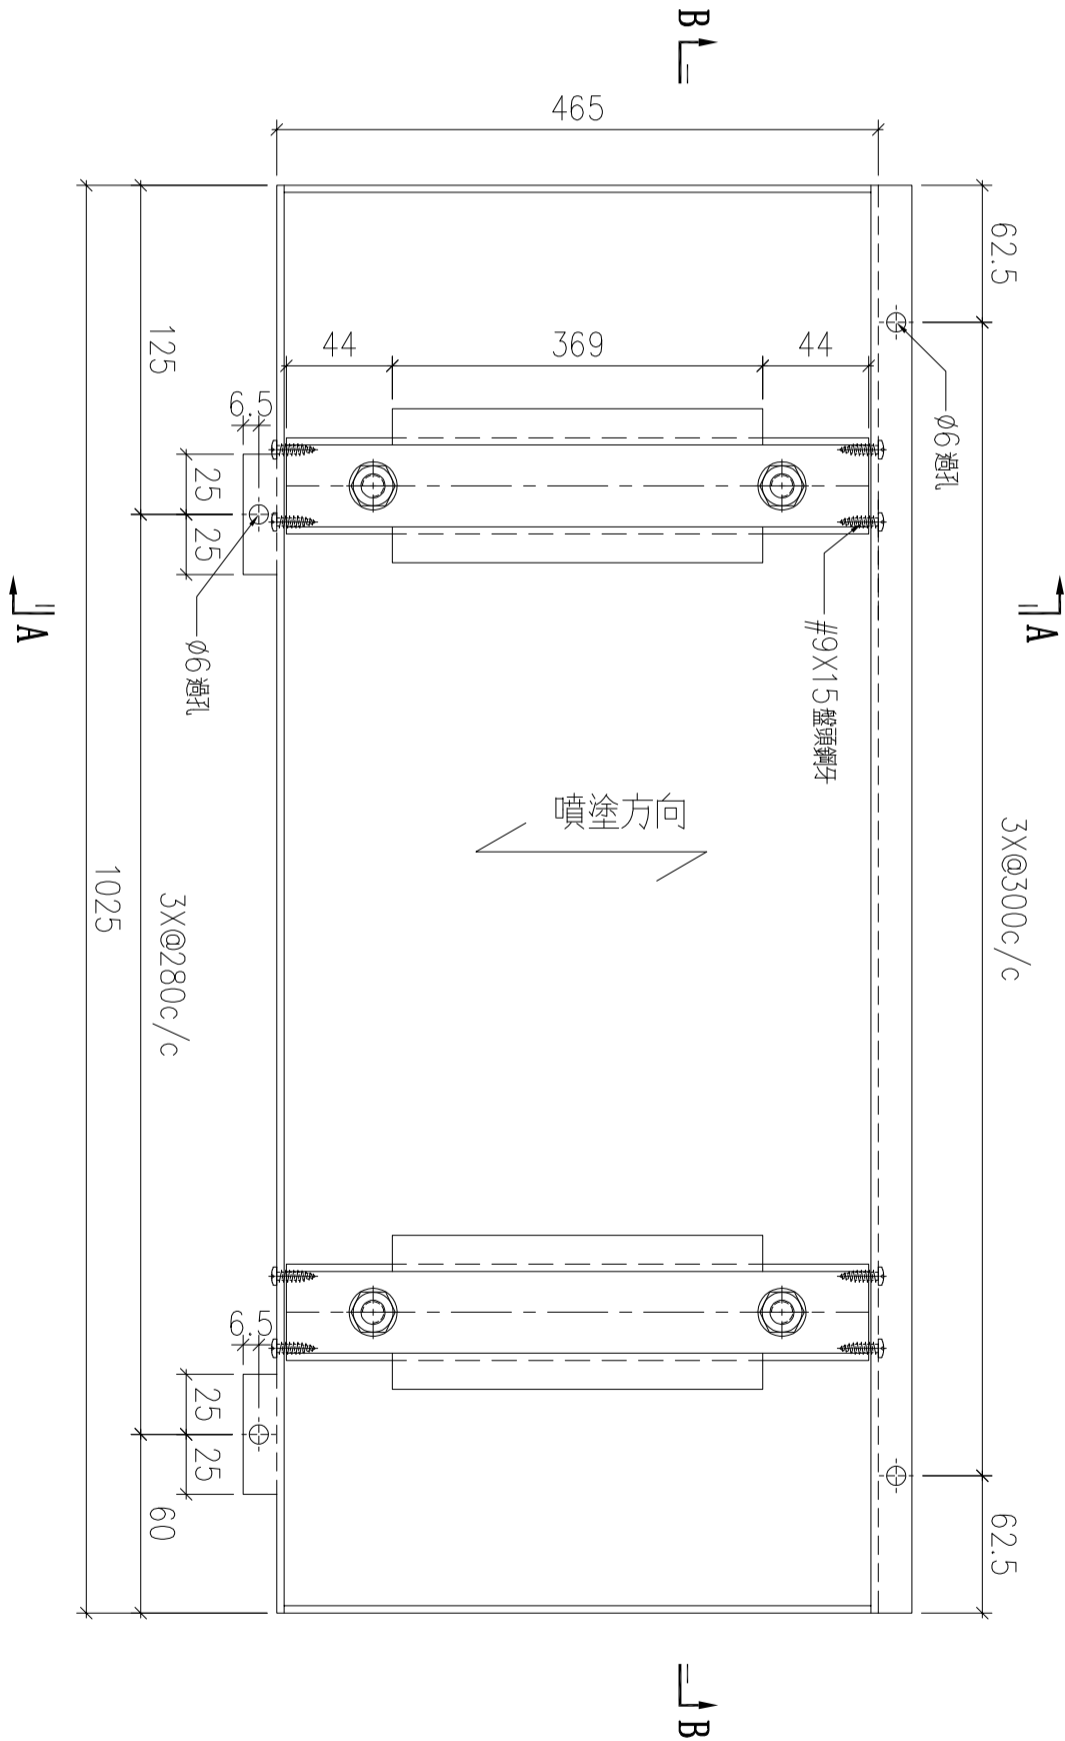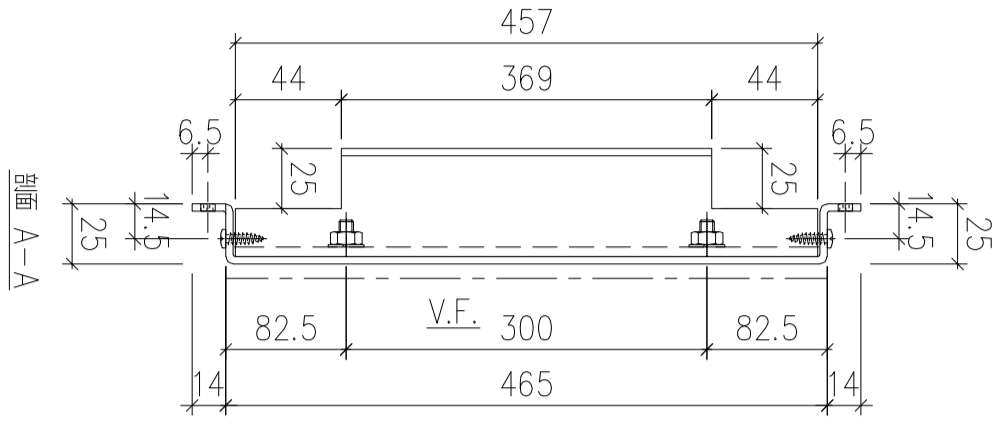

序號	物料編號	數量	安裝位置	樓層
01	T1-ALC-AP203	1	見派位圖	T1 FLAT B 5/F

名稱	天花鋁板加工圖	制圖	LHR	2022.08.3	修改		
材料	3mm厚鋁板 (3003H14)	復核	-	-	日期		
顏色	ECW3D993332S-ZD1(素色白色)	批準			圖號	J853-ALC-AP391	



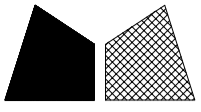


美特鋁質 有限公司
MIDI Aluminium Fabricator Ltd.

工程號	J853	地盤	錦上路
-----	------	----	-----


送地盤

新增

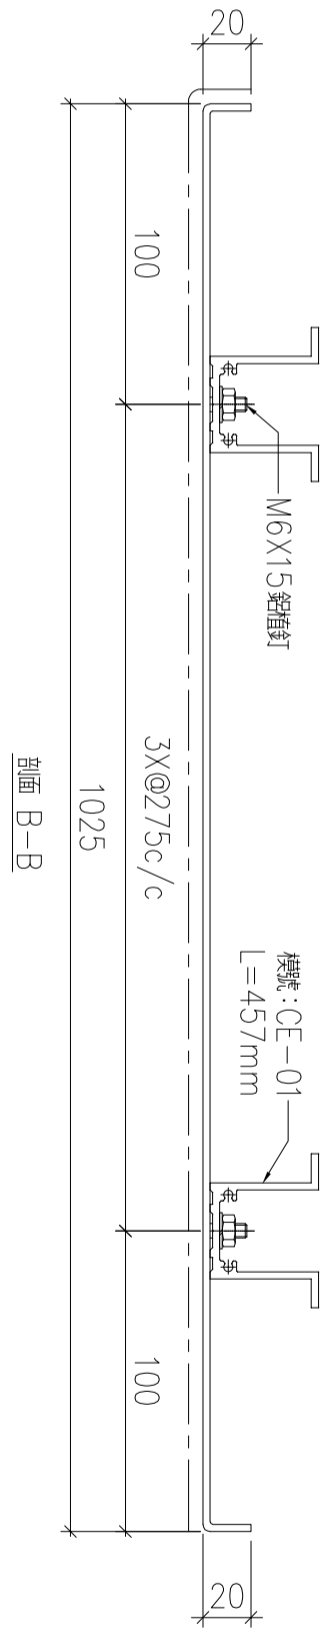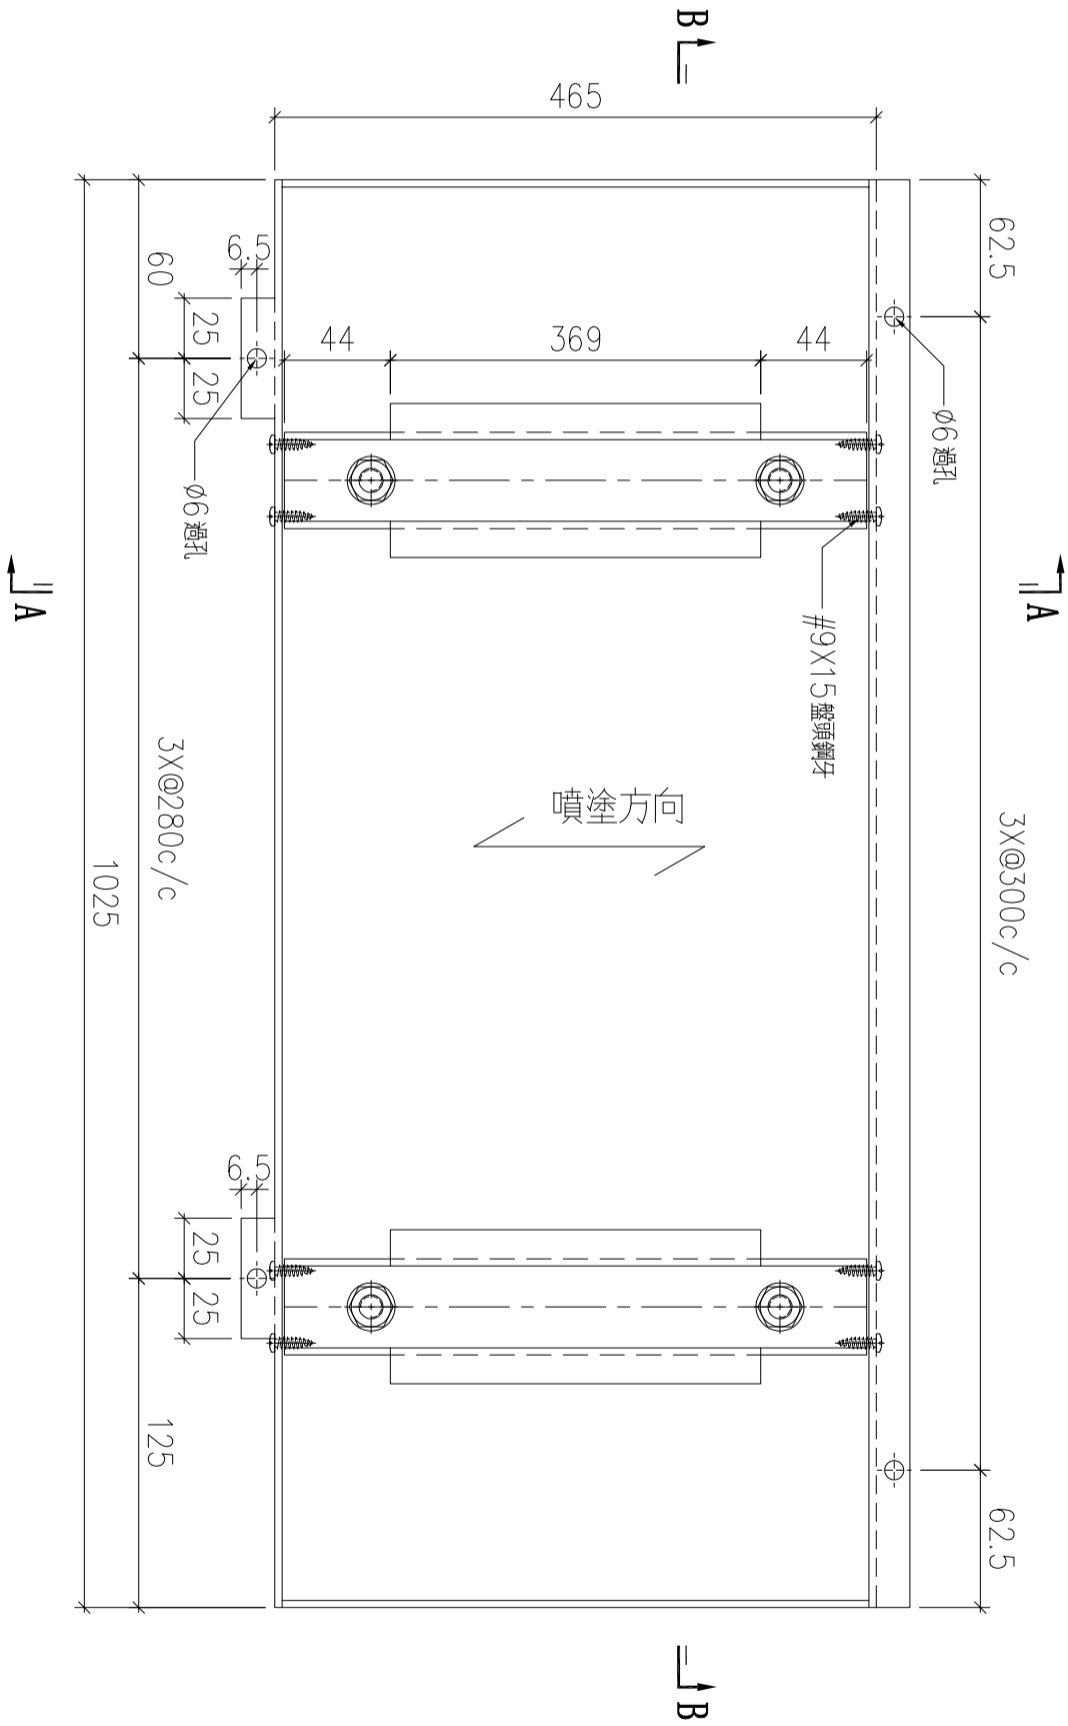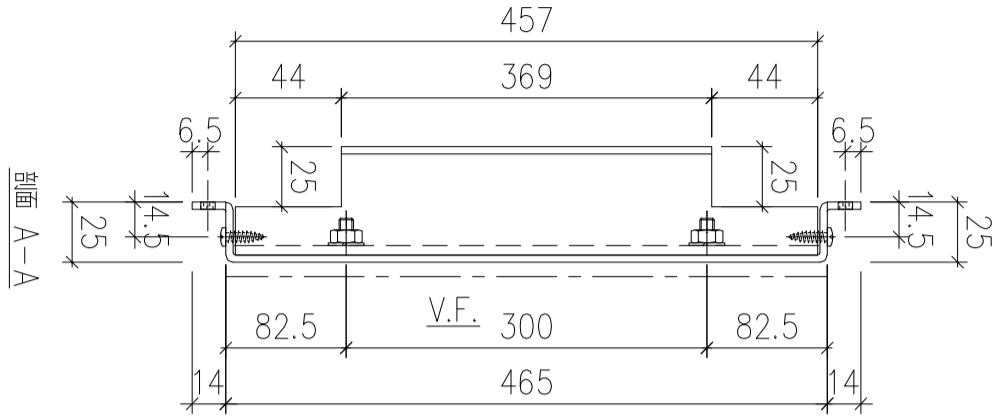

序號	物料編號	數量	安裝位置	樓層
01	T1-ALC-AP204	1	見派位圖	T1 FLAT B 5/F

名稱	天花鋁板加工圖	制圖	LHR	2022.08.3	修改		
材料	3mm厚鋁板 (3003H14)	復核	-	-	日期		
顏色	ECW3D993332S-ZD1(素色白色)	批準			圖號	J853-ALC-AP392	

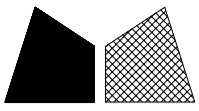

美特鋁質 有限公司
MIDI Aluminium Fabricator Ltd.

工程號



J853

地盤

錦上路


送地盤

新增

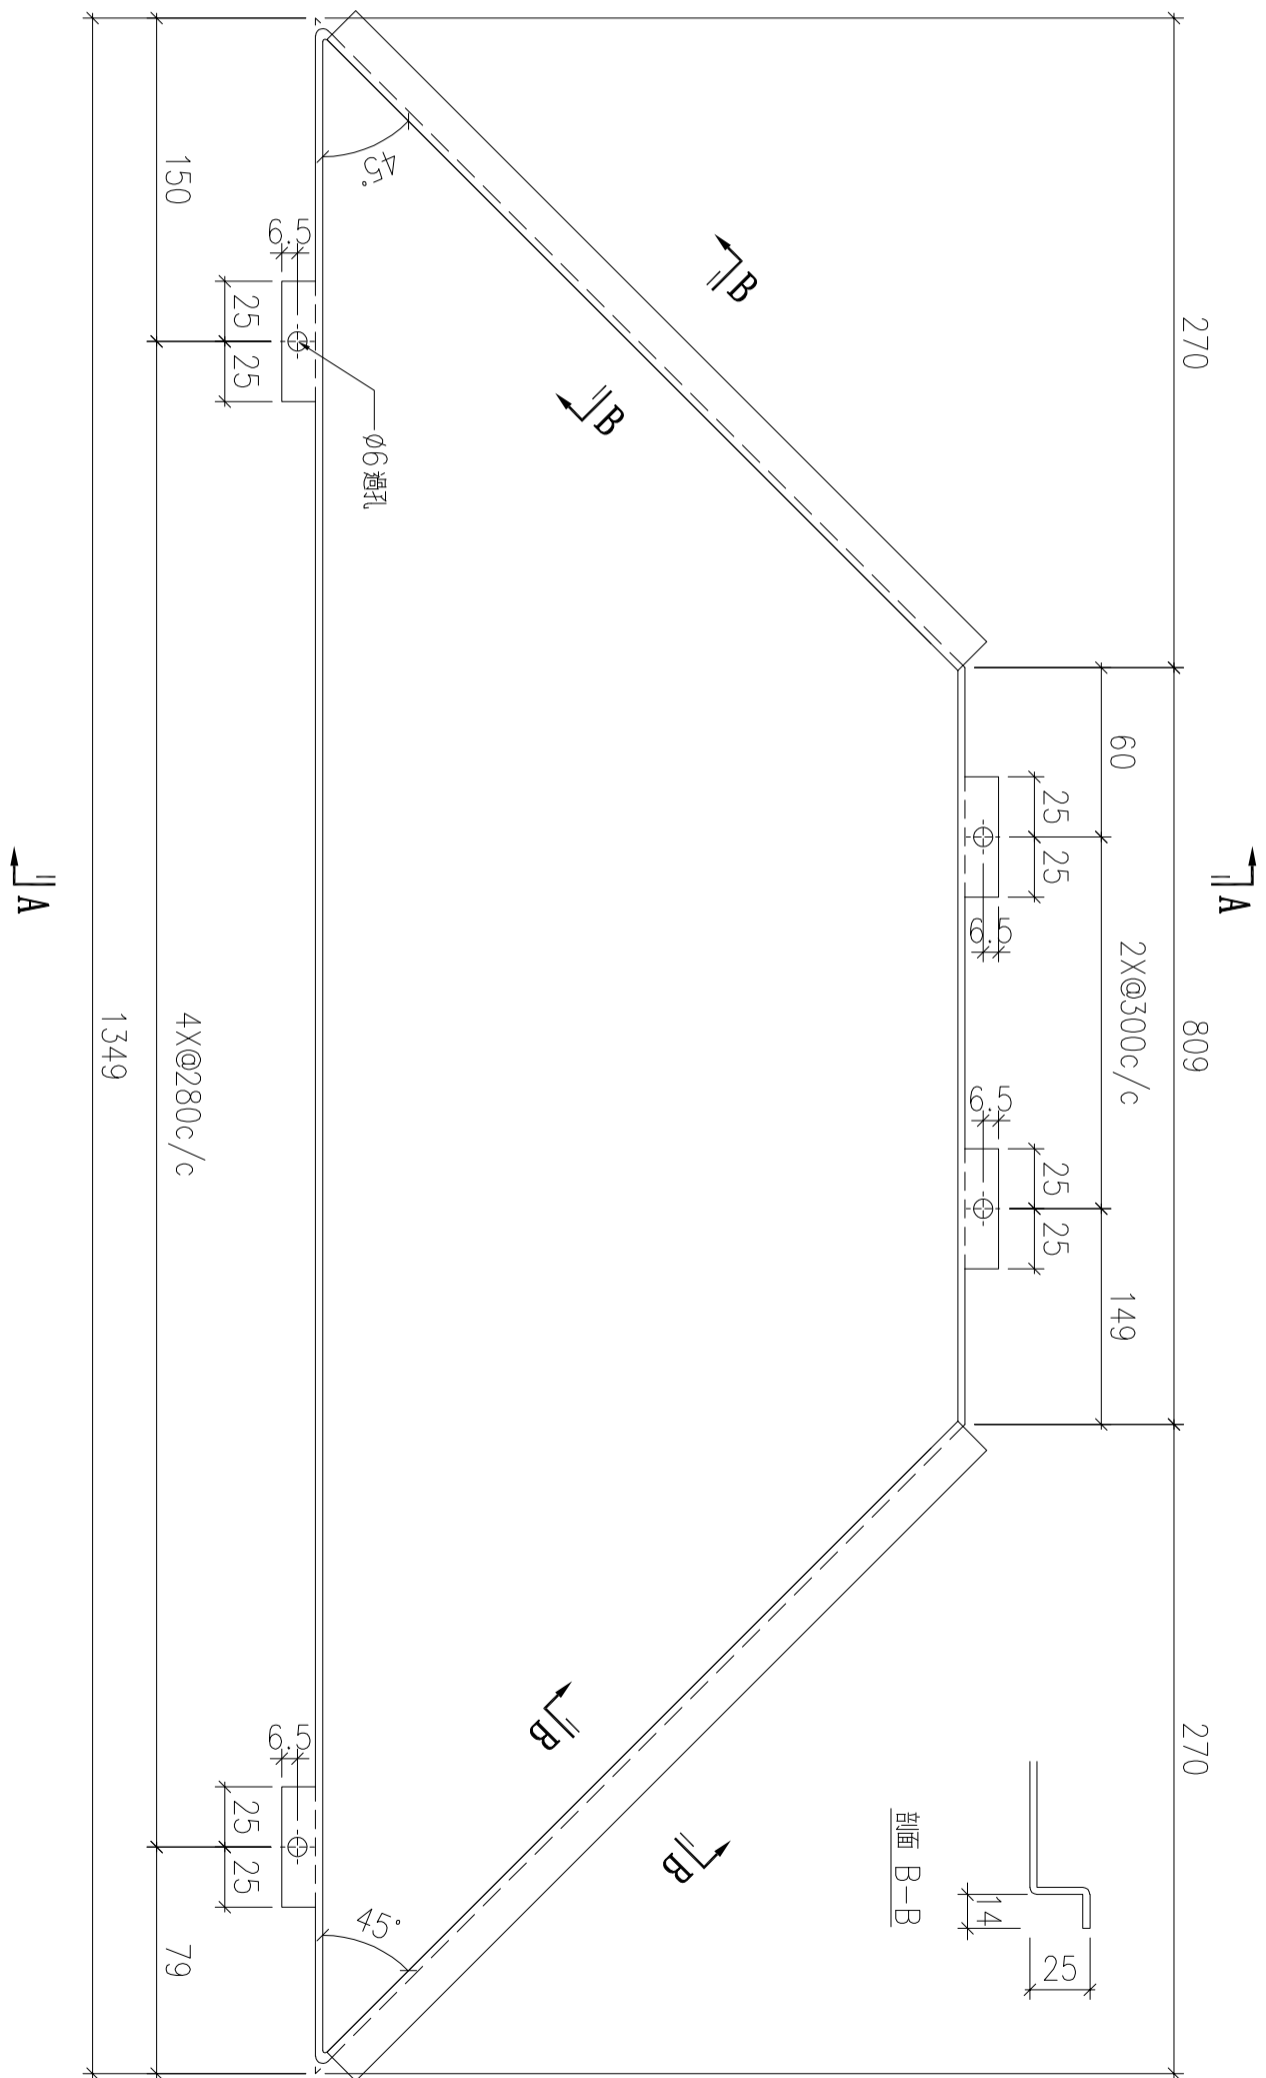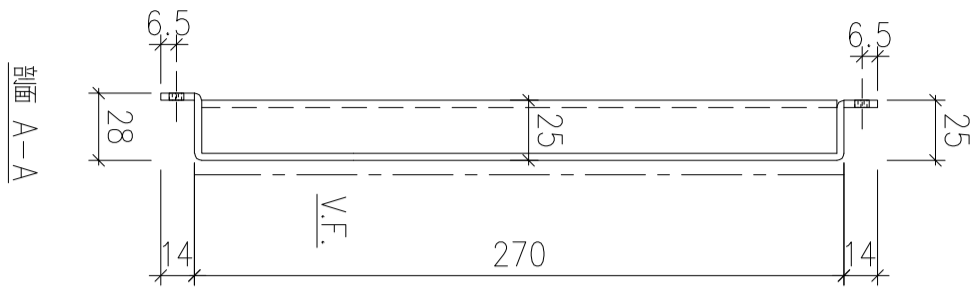

序號	物料編號	數量	安裝位置	樓層
01	T2-ALC-AP407	1	見派位圖	T2 FLAT C 5/F

名稱	天花鋁板加工圖	制圖	LHR	2022.8.3	修改		
材料	3mm厚鋁板 (3003H14)	復核	-	-	日期		
顏色	EC-DG-D334232-ZD1(閃粉古銅)	批準			圖號	J853-ALC-AP401	

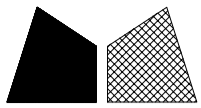

美特鋁質 有限公司
MIDI Aluminium Fabricator Ltd.

工程號



J853

地盤

錦上路


送地盤

新增

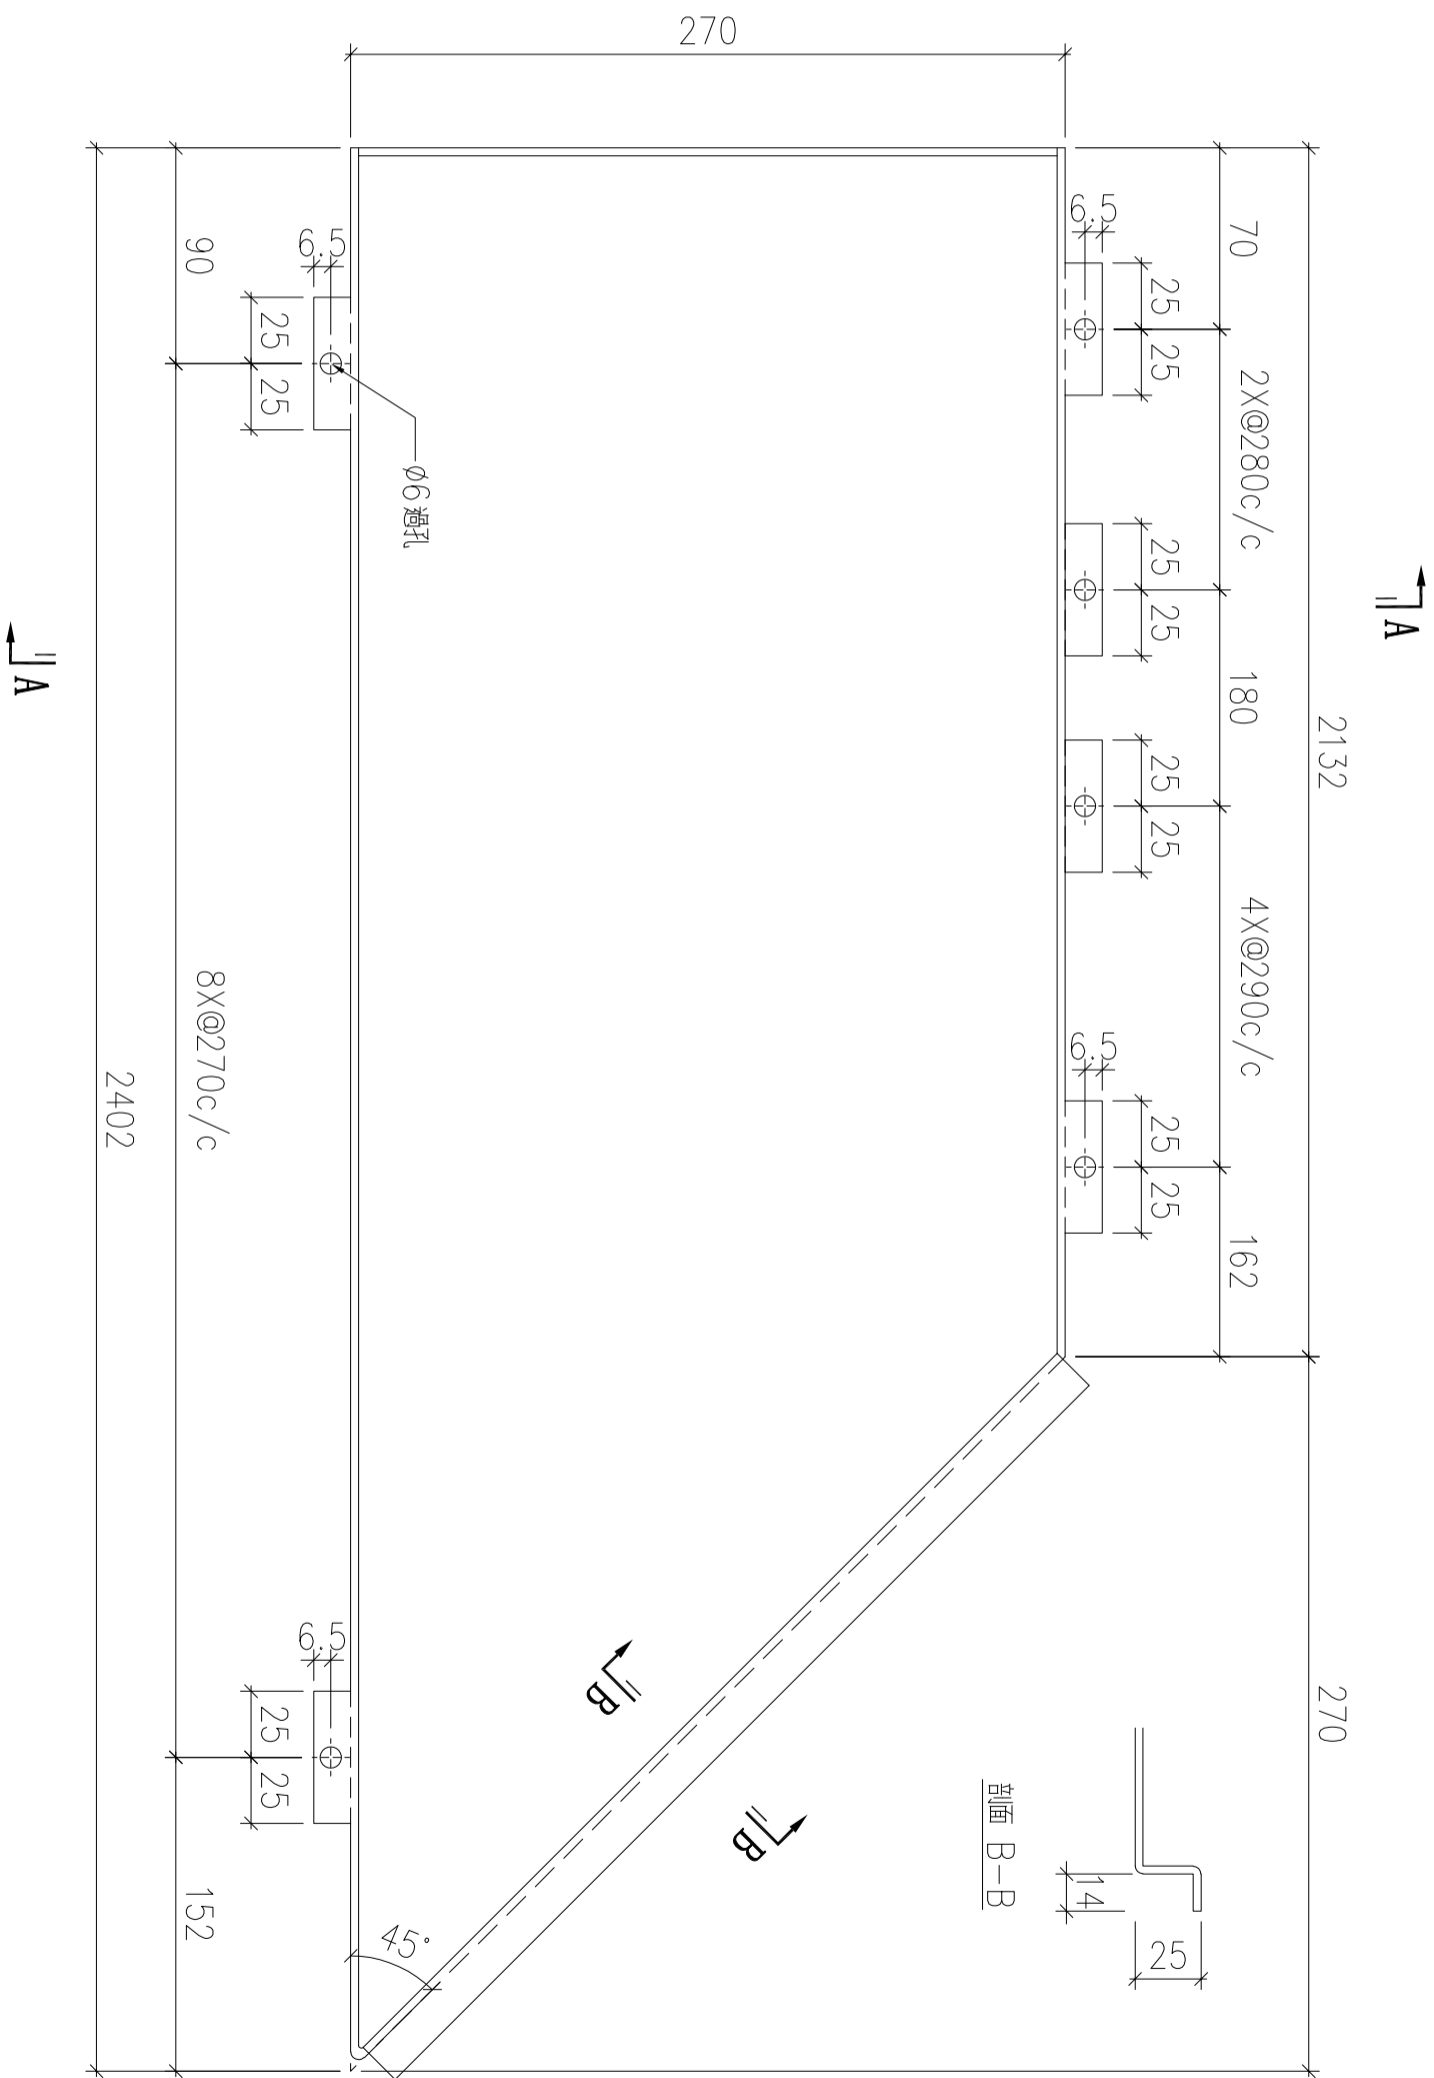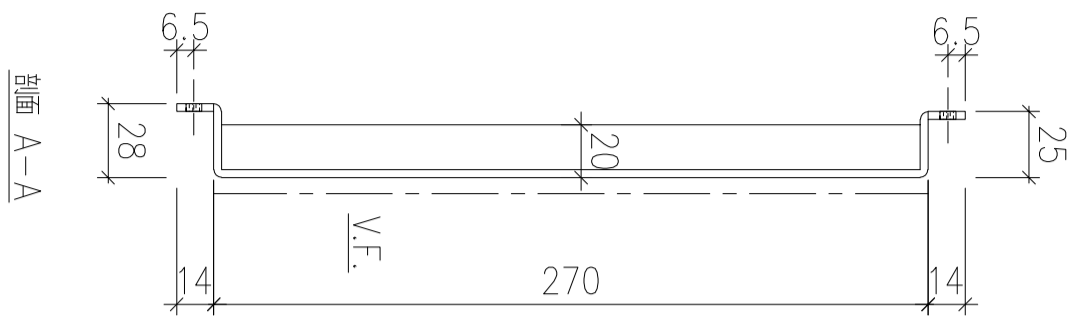

序號	物料編號	數量	安裝位置	樓層
01	T1-ALC-AP401	1	見派位圖	T1 FLAT A 5/F

名稱	天花鋁板加工圖	制圖	LHR	2022.8.3	修改		
材料	3mm厚鋁板 (3003H14)	復核	-	-	日期		
顏色	EC-DG-D334232-ZD1(閃粉古銅)	批準			圖號	J853-ALC-AP402	

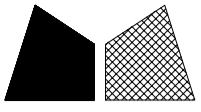

美特鋁質 有限公司
MIDI Aluminium Fabricator Ltd.

工程號




J853

地盤

錦上路


送地盤

新增

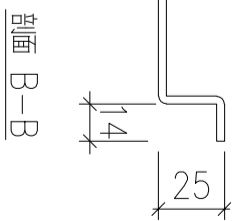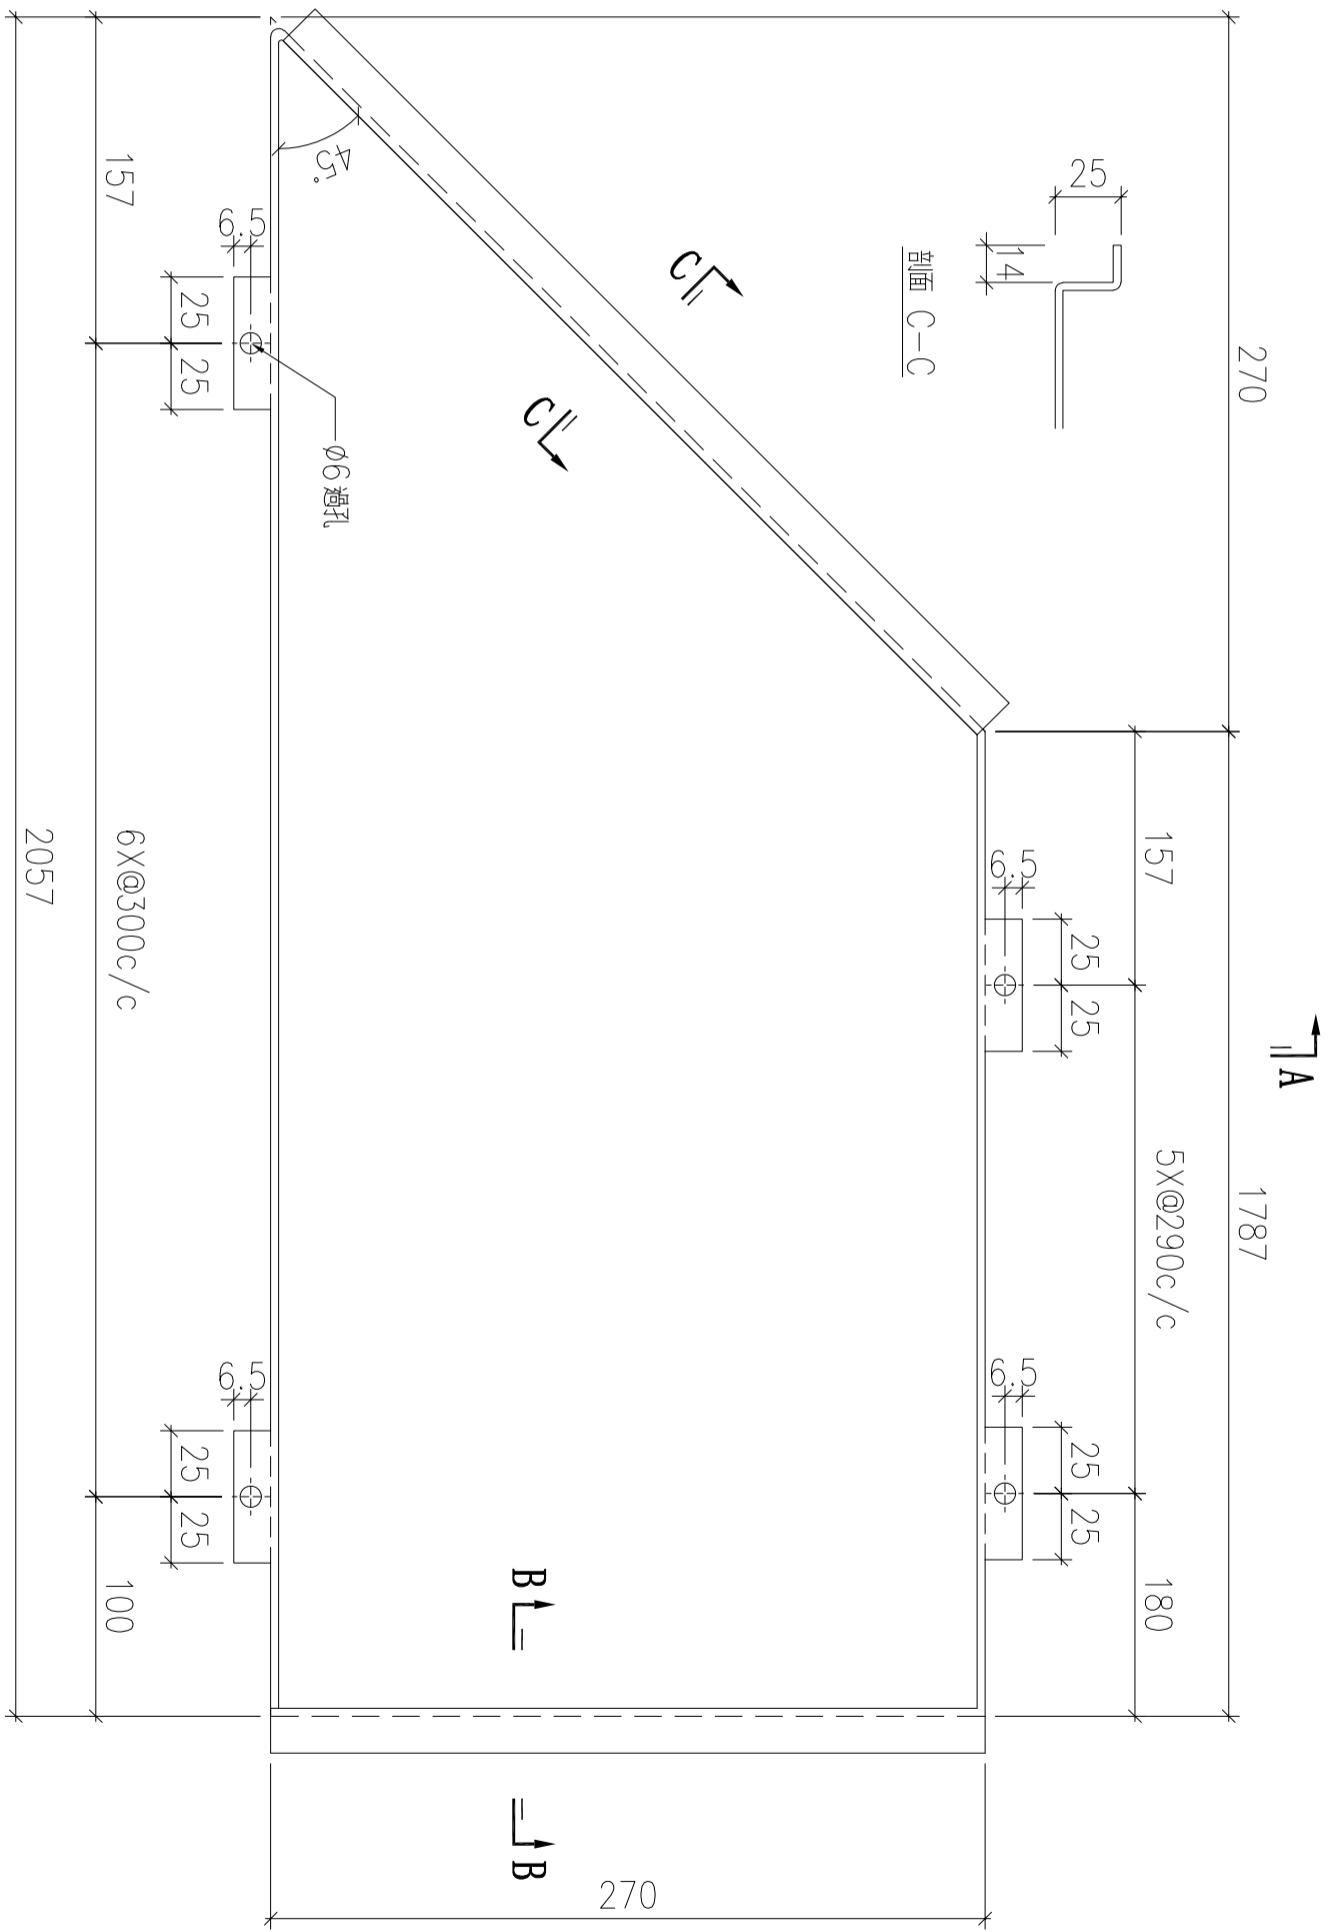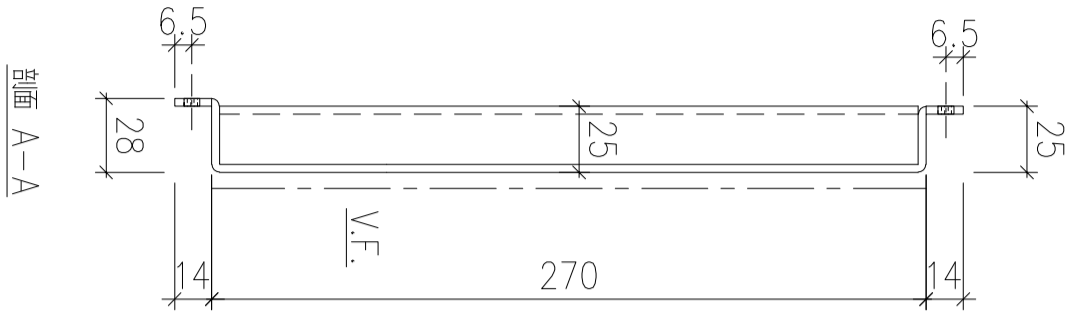

序號	物料編號	數量	安裝位置	樓層
01	T1-ALC-AP402	1	見派位圖	T1 FLAT A 5/F

名稱	天花鋁板加工圖	制圖	LHR	2022.8.3	修改		
材料	3mm厚鋁板 (3003H14)	復核	-	-	日期		
顏色	EC-DG-D334232-ZD1(閃粉古銅)	批准			圖號	J853-ALC-AP403	

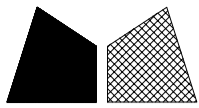

美特鋁質 有限公司
MIDI Aluminium Fabricator Ltd.

工程號


J853

地盤

錦上路


送地盤

新增

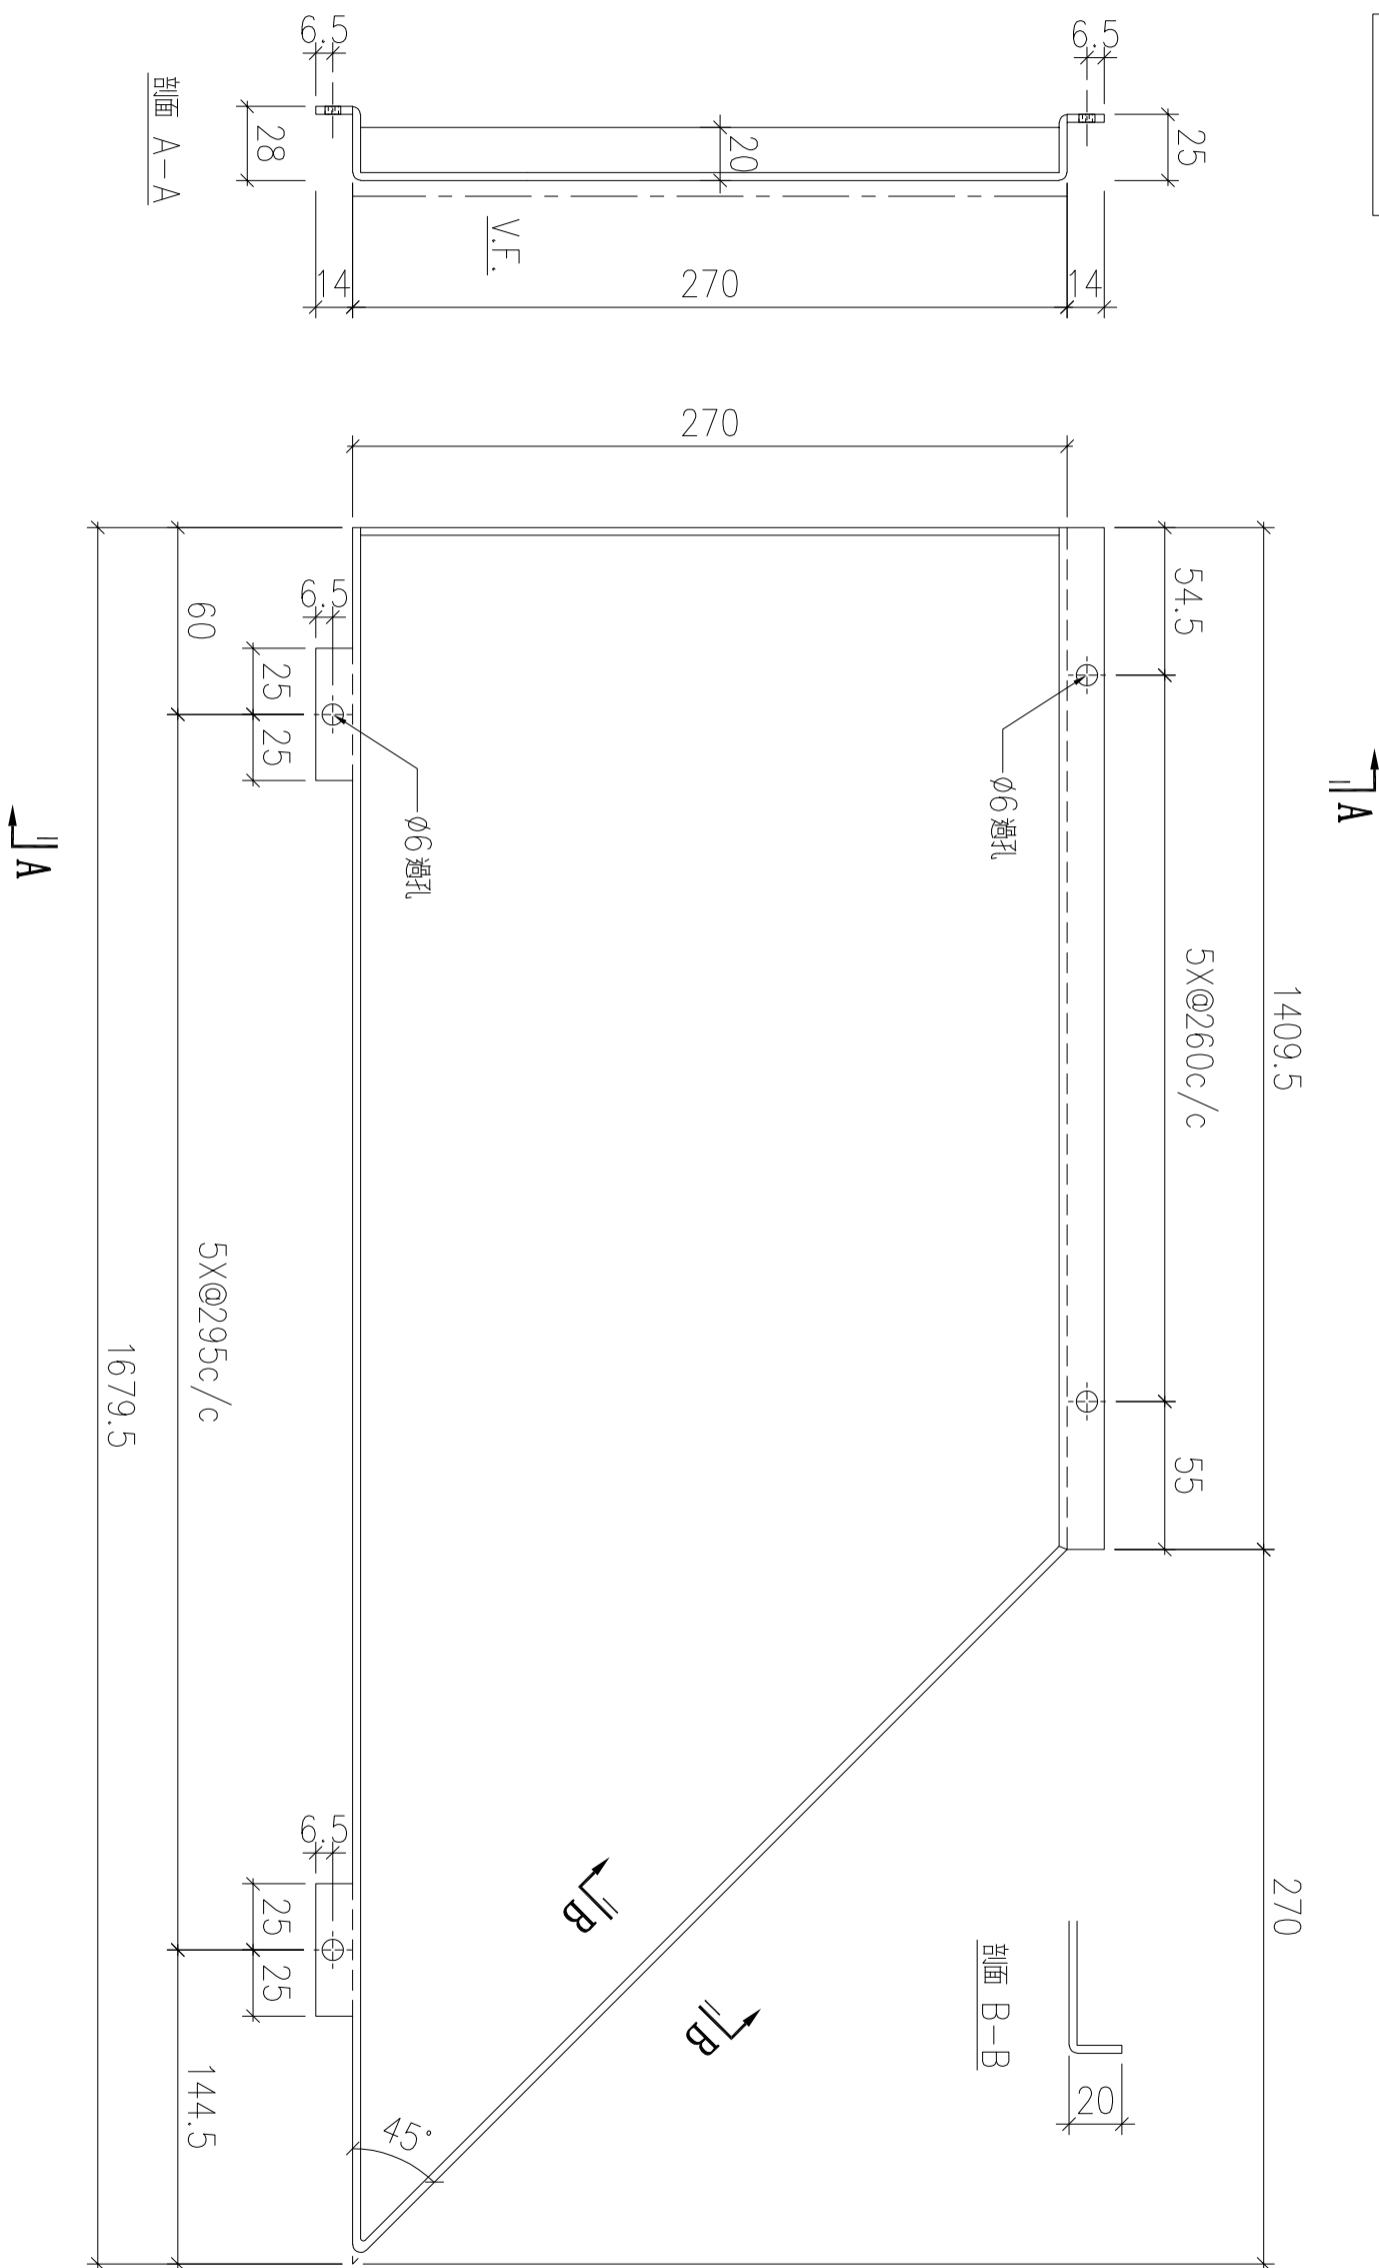

序號	物料編號	數量	安裝位置	樓層
01	T1-ALC-AP403	1	見派位圖	T1 FLAT A 5/F

名稱	天花鋁板加工圖	制圖	LHR	2022.8.3	修改		
材料	3mm厚鋁板 (3003H14)	復核	-	-	日期		
顏色	EC-DG-D334232-ZD1(閃粉古銅)	批准			圖號	J853-ALC-AP404	

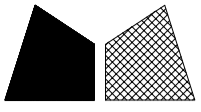

美特鋁質 有限公司
MIDI Aluminium Fabricator Ltd.

工程號



J853

地盤


錦上路

送地盤

新增

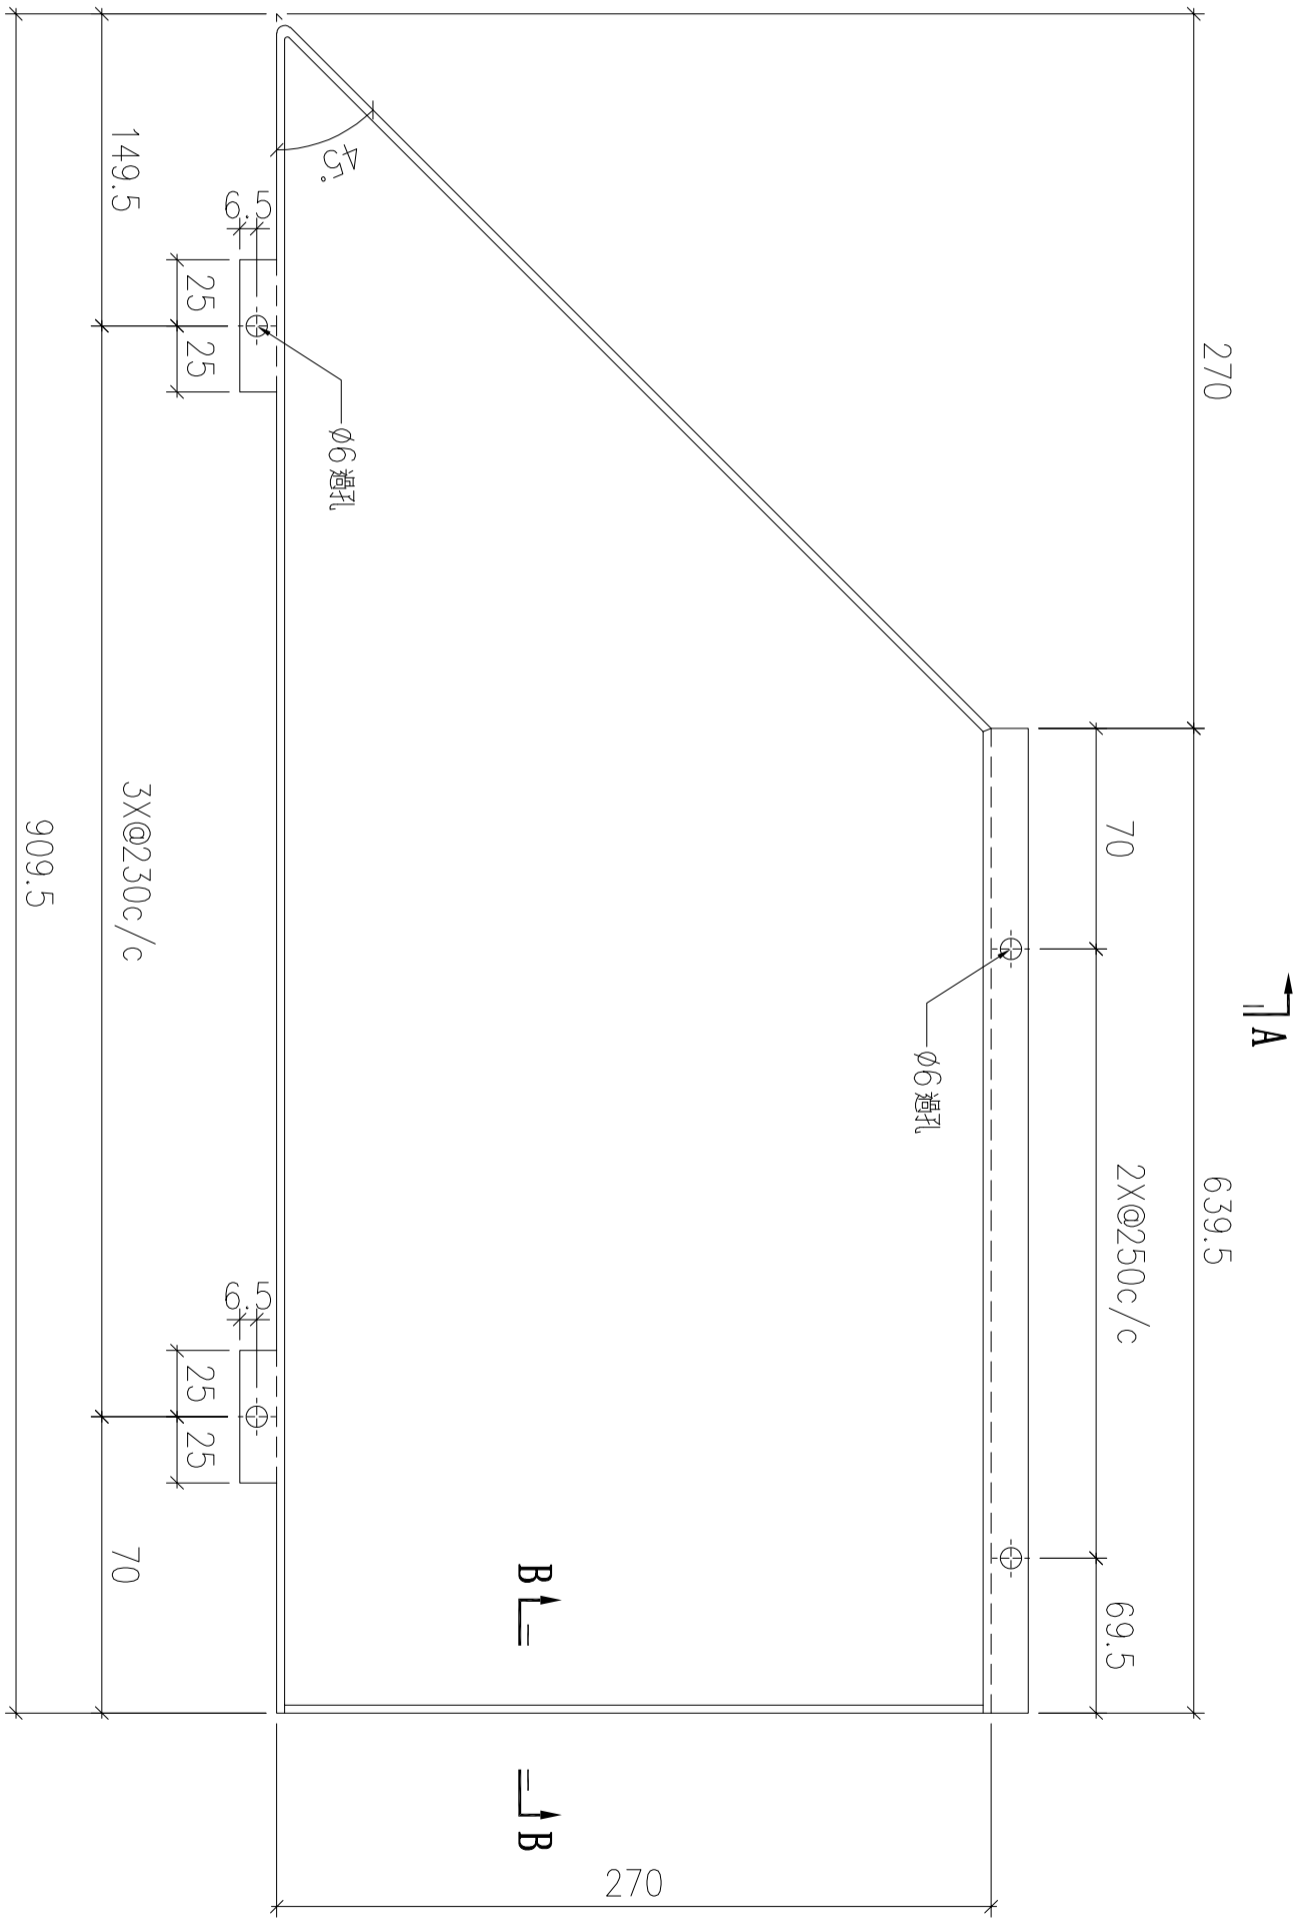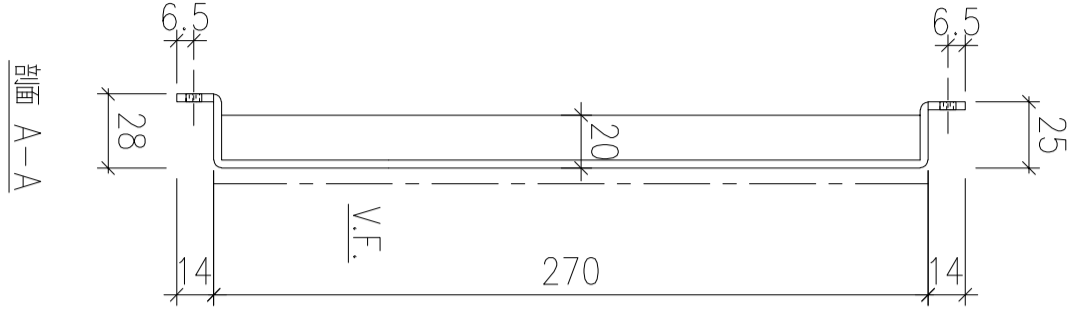


剖面 B-B

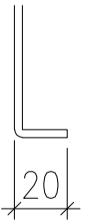

序號	物料編號	數量	安裝位置	樓層
01	T1-ALC-AP404	1	見派位圖	T1 FLAT A 5/F

名稱	天花鋁板加工圖	制圖	LHR	2022.8.3	修改		
材料	3mm厚鋁板 (3003H14)	復核	-	-	日期		
顏色	EC-DG-D334232-ZD1(閃粉古銅)	批準			圖號	J853-ALC-AP405	

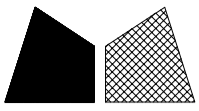

美特鋁質 有限公司
MIDI Aluminium Fabricator Ltd.

工程號





J853

地盤

錦上路


送地盤

新增

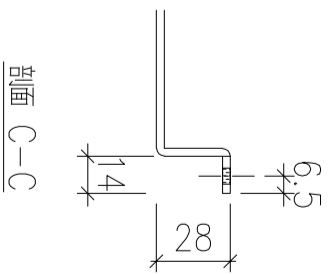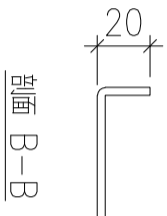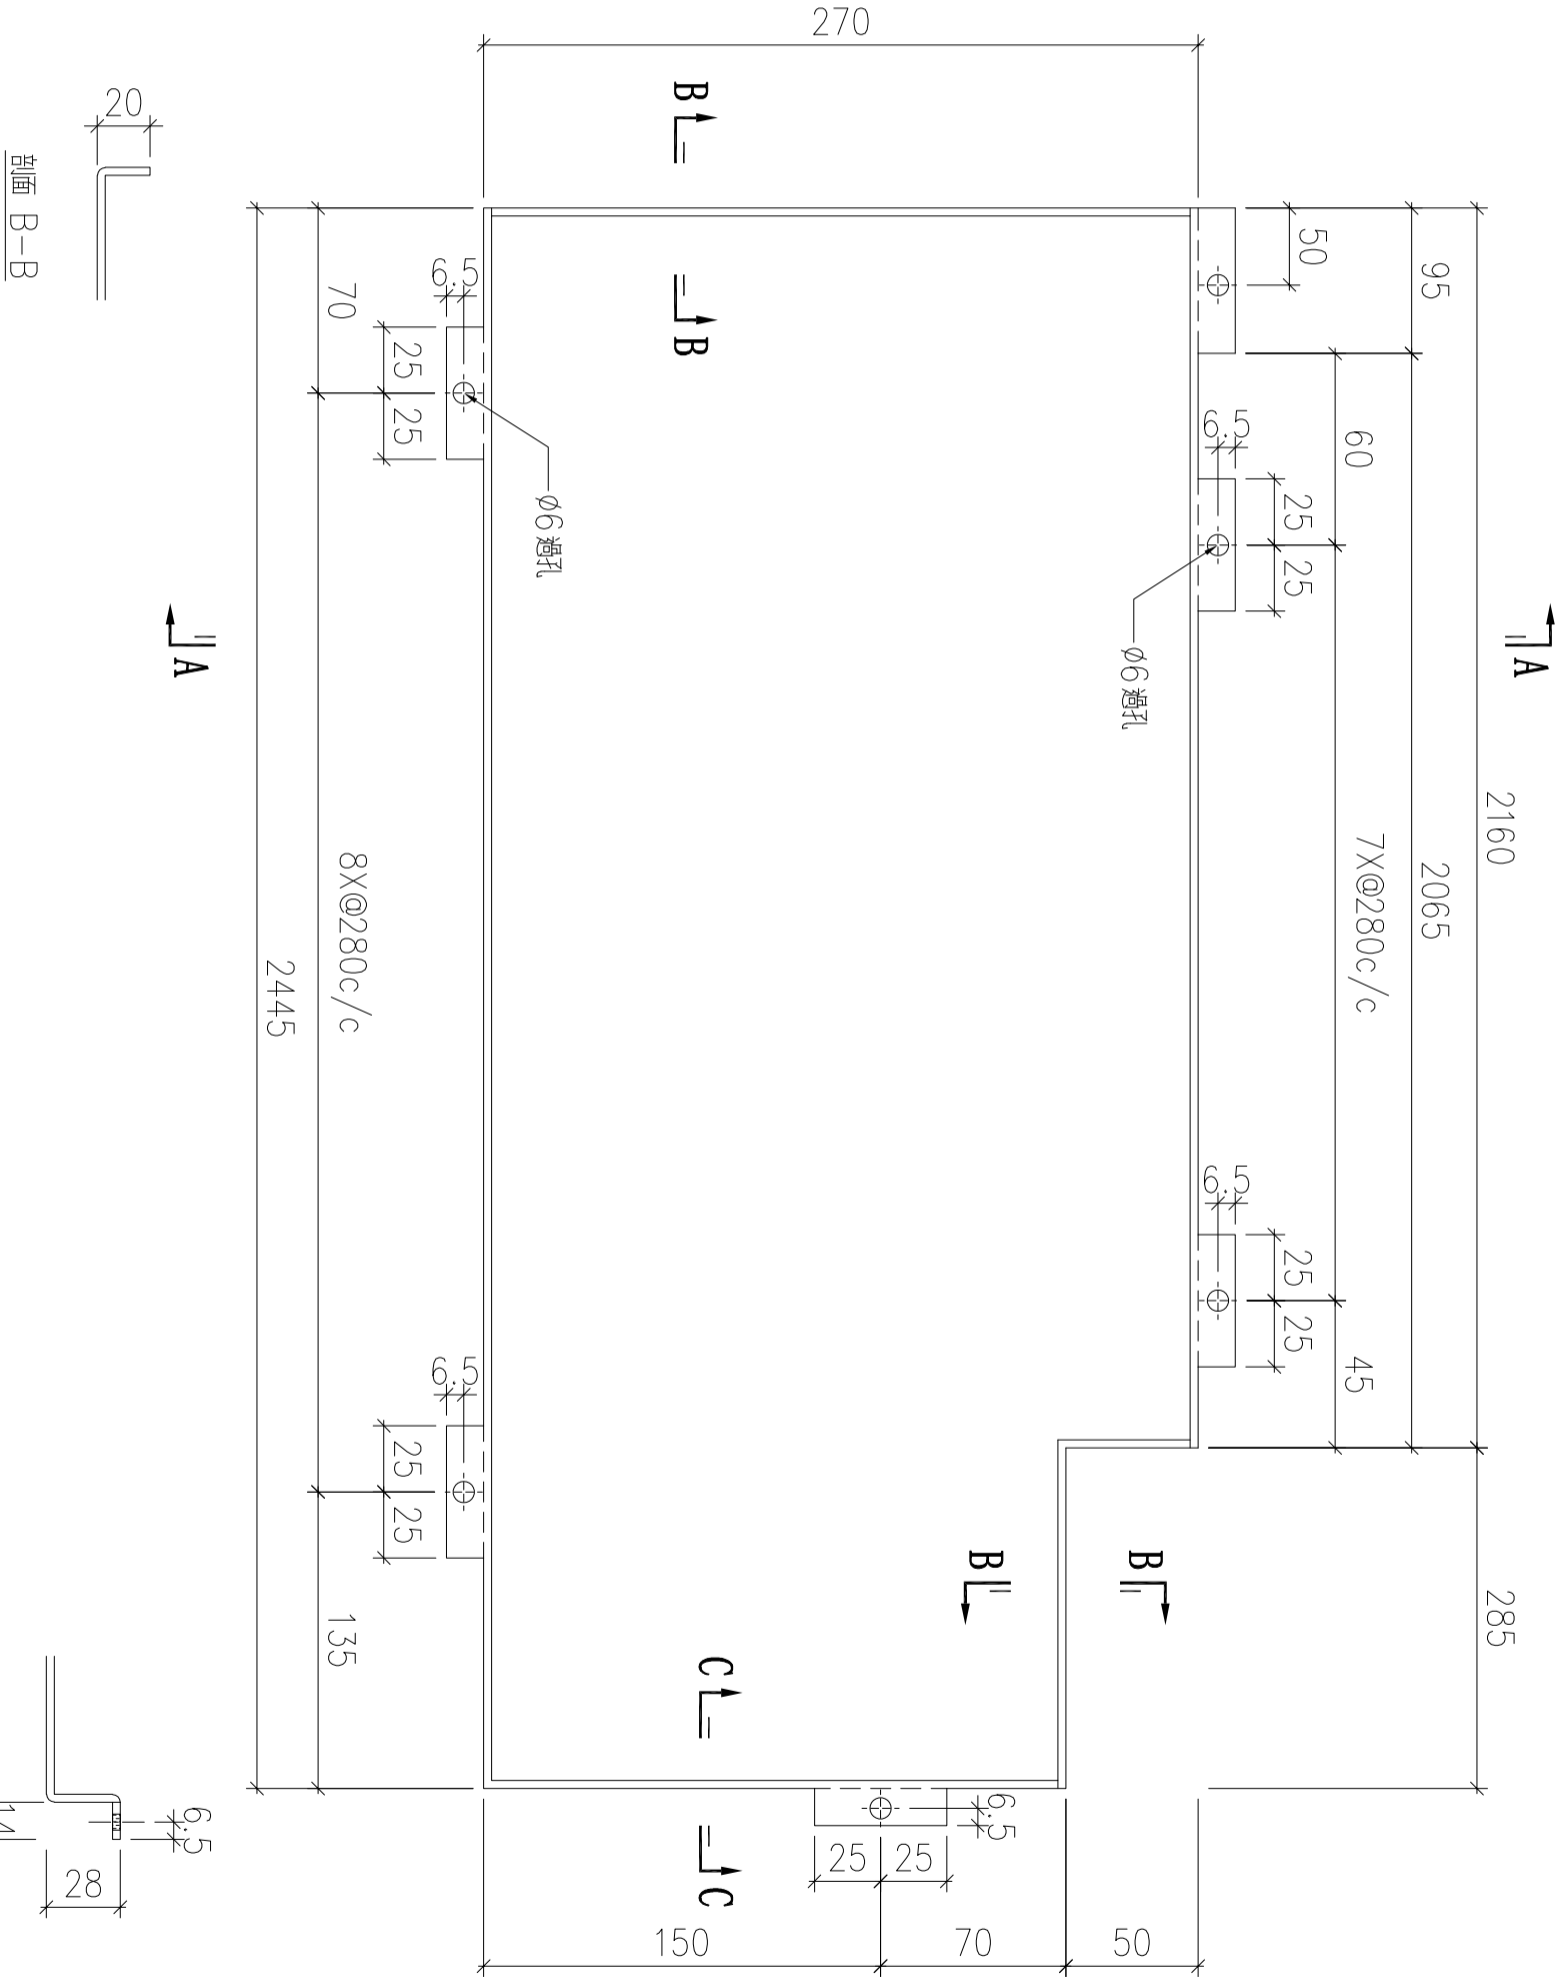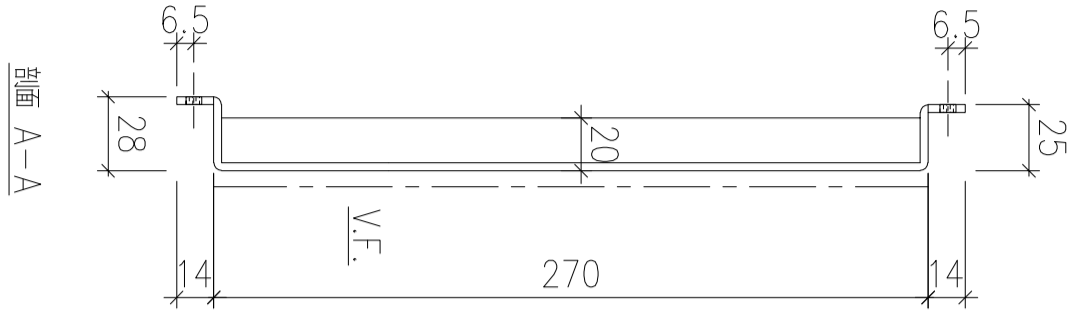

序號	物料編號	數量	安裝位置	樓層
01	T1-ALC-AP405	1	見派位圖	T1 FLAT B 5/F

名稱	天花鋁板加工圖	制圖	LHR	2022.8.3	修改		
材料	3mm厚鋁板 (3003H14)	復核	-	-	日期		
顏色	EC-DG-D334232-ZD1(閃粉古銅)	批准			圖號	J853-ALC-AP406	

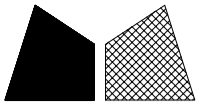

美特鋁質 有限公司
MIDI Aluminium Fabricator Ltd.

工程號



J853

地盤

錦上路


送地盤

新增

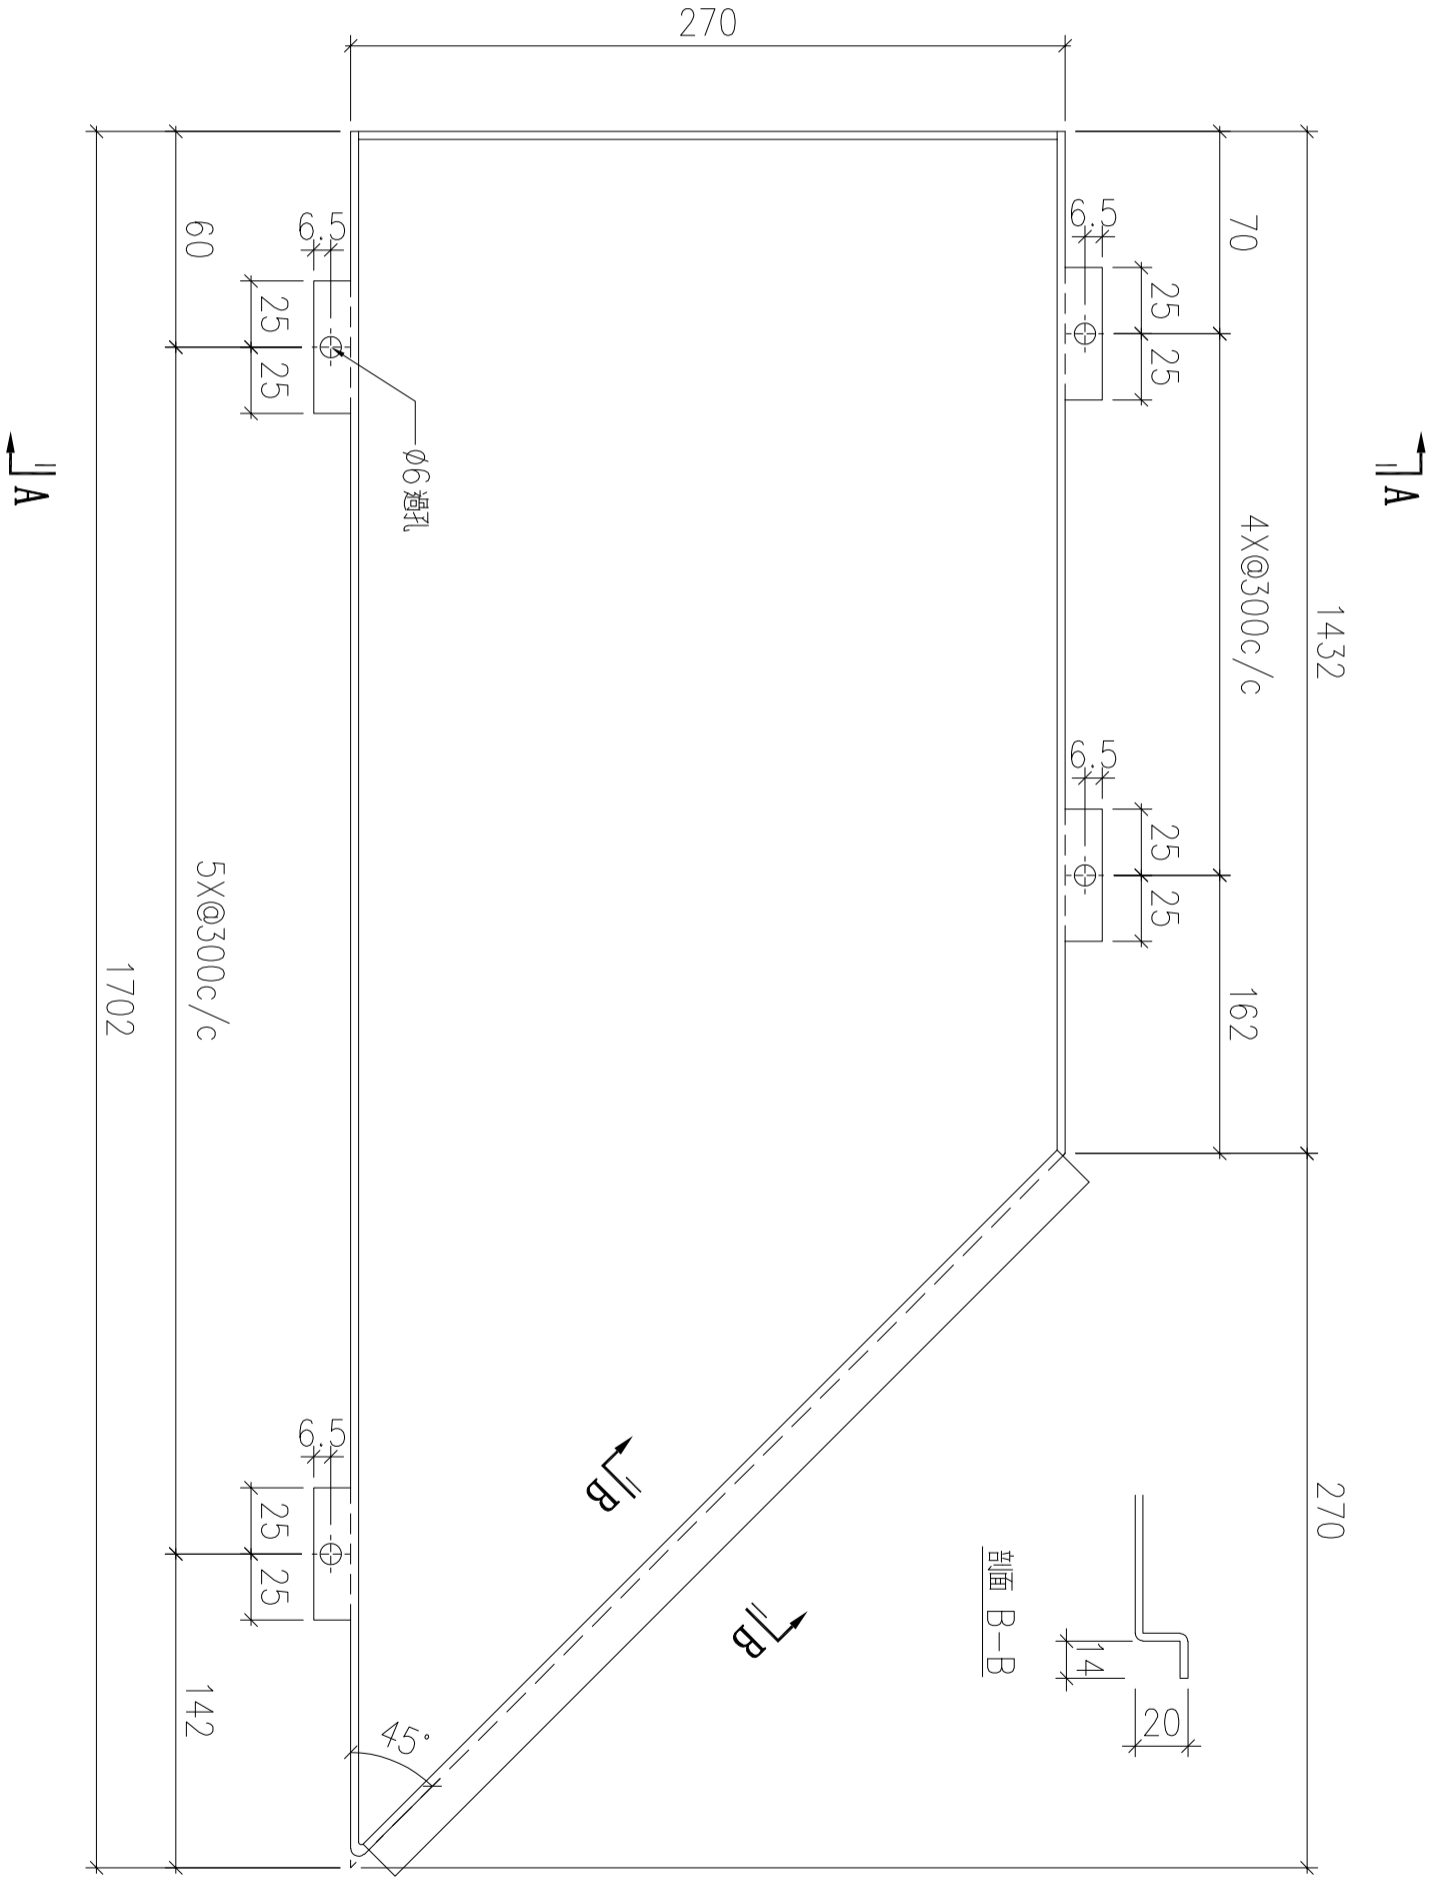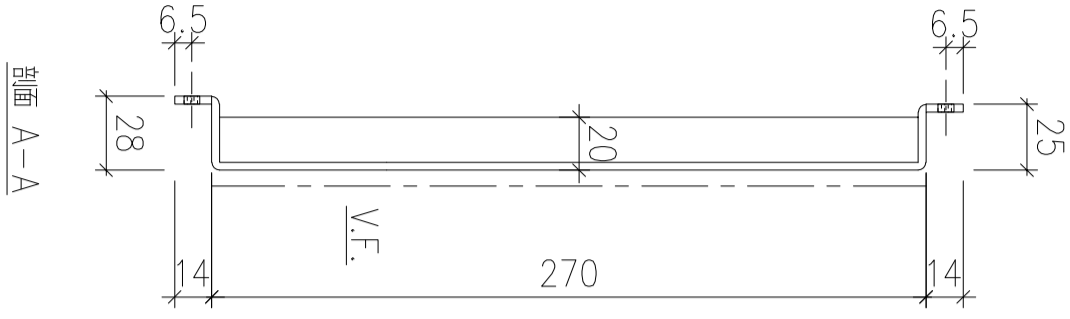

序號	物料編號	數量	安裝位置	樓層
01	T2-ALC-AP401	1	見派位圖	T2 FLAT B 5/F
02	T2-ALC-AP401	1	見派位圖	T2 FLAT C 5/F

名稱	天花鋁板加工圖	制圖	LHR	2022.8.3	修改		
材料	3mm厚鋁板 (3003H14)	復核	-	-	日期		
顏色	EC-DG-D334232-ZD1(閃粉古銅)	批準			圖號	J853-ALC-AP407	

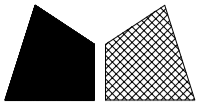

美特鋁質 有限公司
MIDI Aluminium Fabricator Ltd.

工程號



J853

地盤


錦上路

送地盤

新增

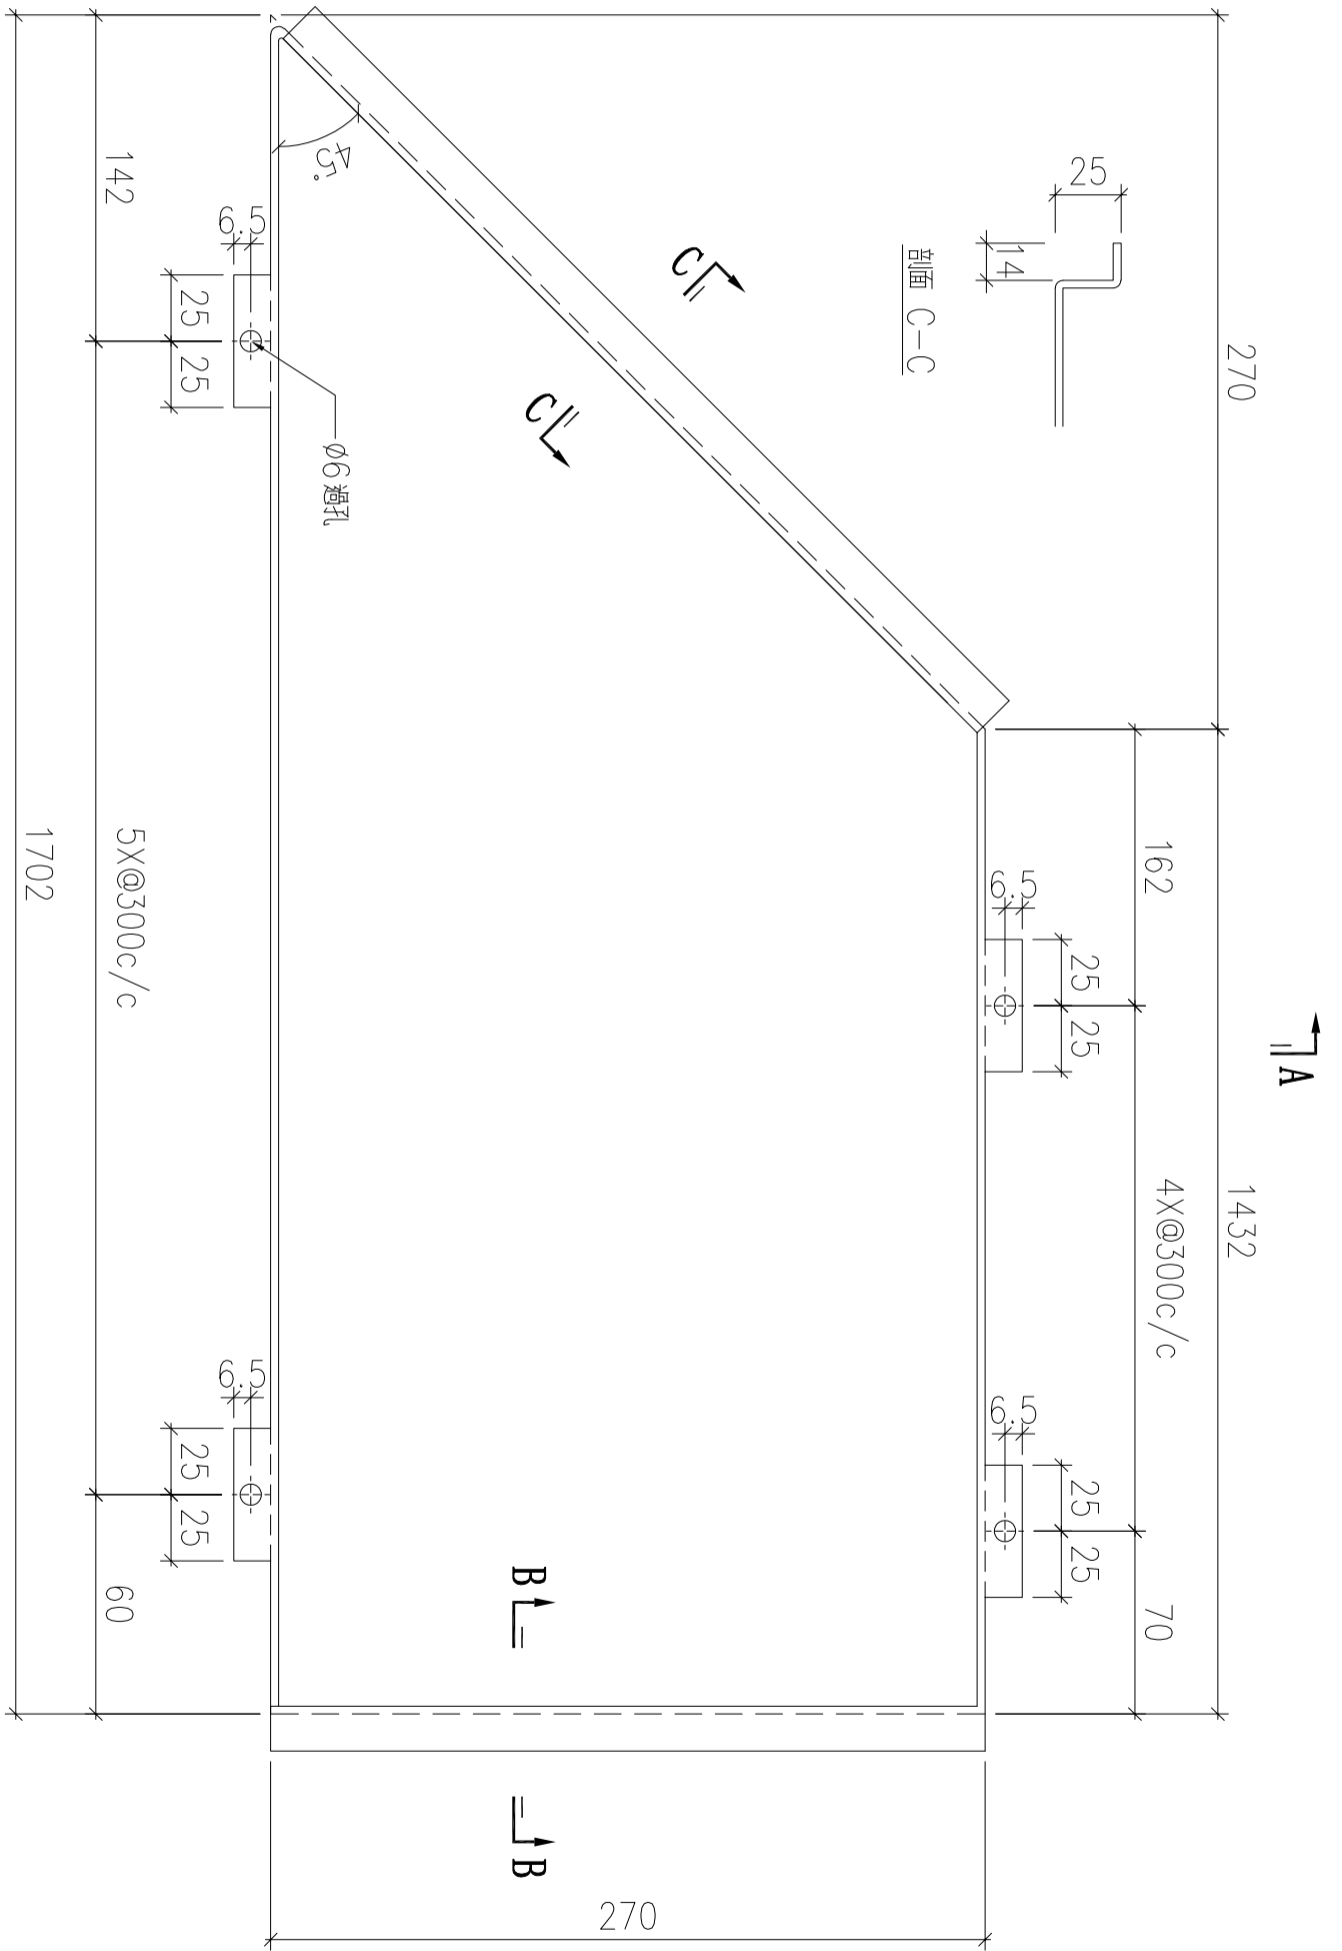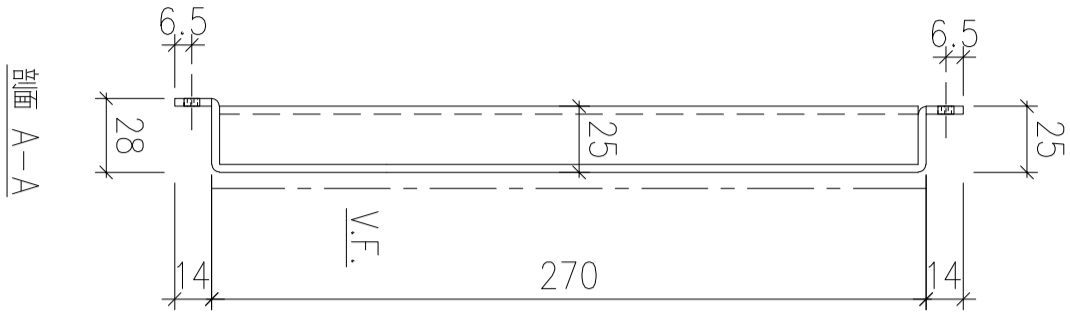


剖面 B-B

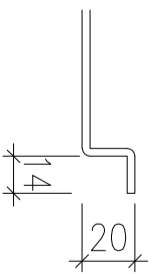

序號	物料編號	數量	安裝位置	樓層
01	T2-ALC-AP402	1	見派位圖	T2 FLAT B 5/F
02	T2-ALC-AP402	1	見派位圖	T2 FLAT C 5/F

名稱	天花鋁板加工圖	制圖	LHR	2022.8.3	修改		
材料	3mm厚鋁板 (3003H14)	復核	-	-	日期		
顏色	EC-DG-D334232-ZD1(閃粉古銅)	批准			圖號	J853-ALC-AP408	

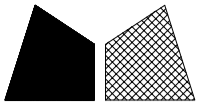

美特鋁質 有限公司
MIDI Aluminium Fabricator Ltd.

工程號



J853

地盤

錦上路


送地盤

新增

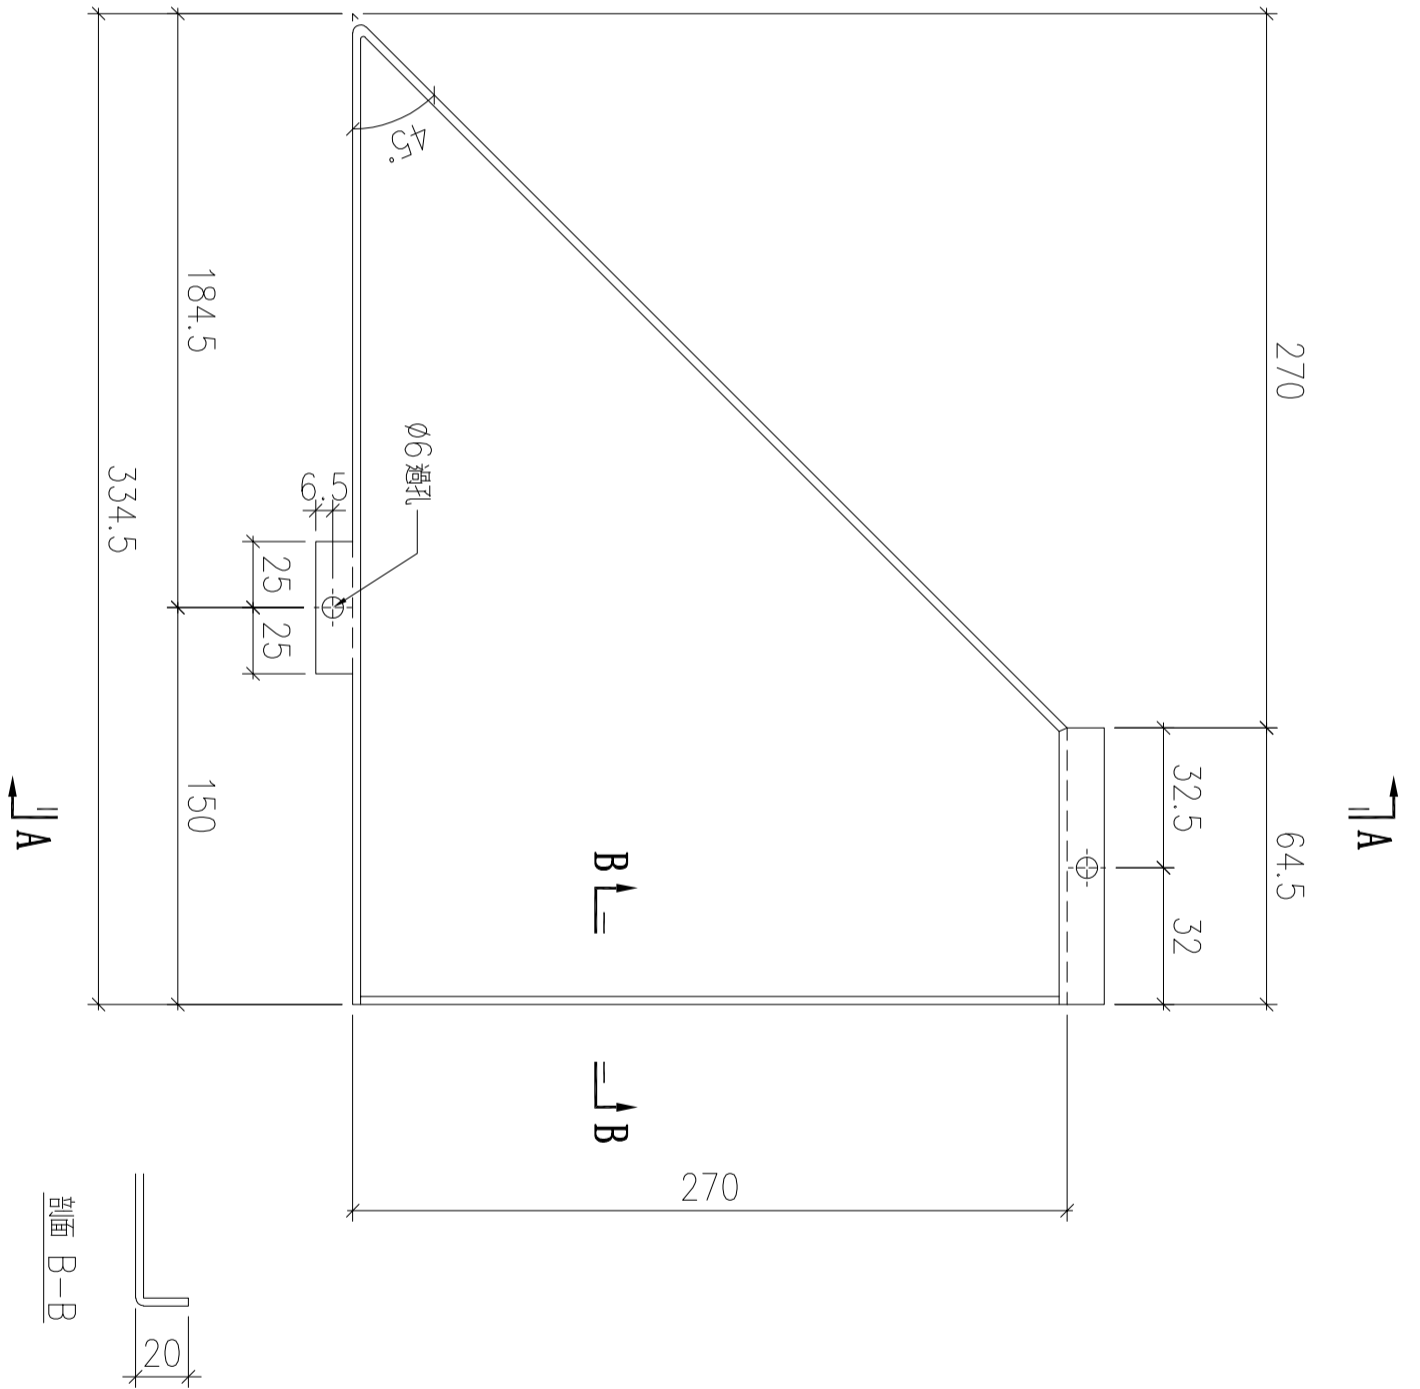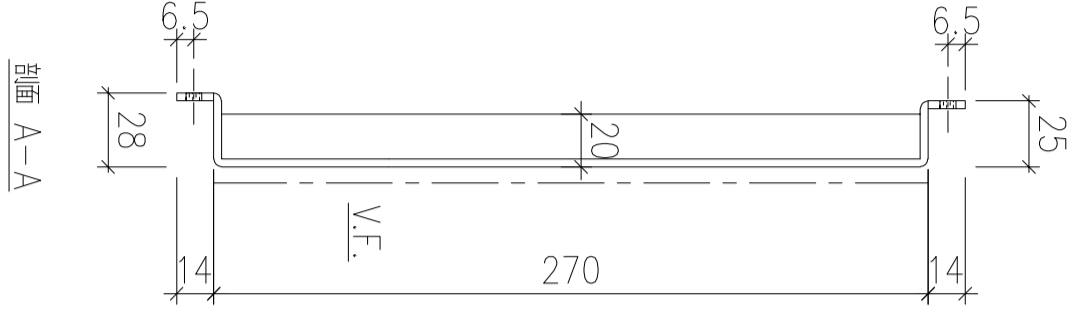

序號	物料編號	數量	安裝位置	樓層
01	T2-ALC-AP403	1	見派位圖	T2 FLAT B 5/F

名稱	天花鋁板加工圖	制圖	LHR	2022.8.3	修改		
材料	3mm厚鋁板 (3003H14)	復核	-	-	日期		
顏色	EC-DG-D334232-ZD1(閃粉古銅)	批準			圖號	J853-ALC-AP409	

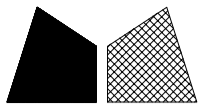

美特鋁質 有限公司
MIDI Aluminium Fabricator Ltd.

工程號



J853

地盤

錦上路


送地盤

新增

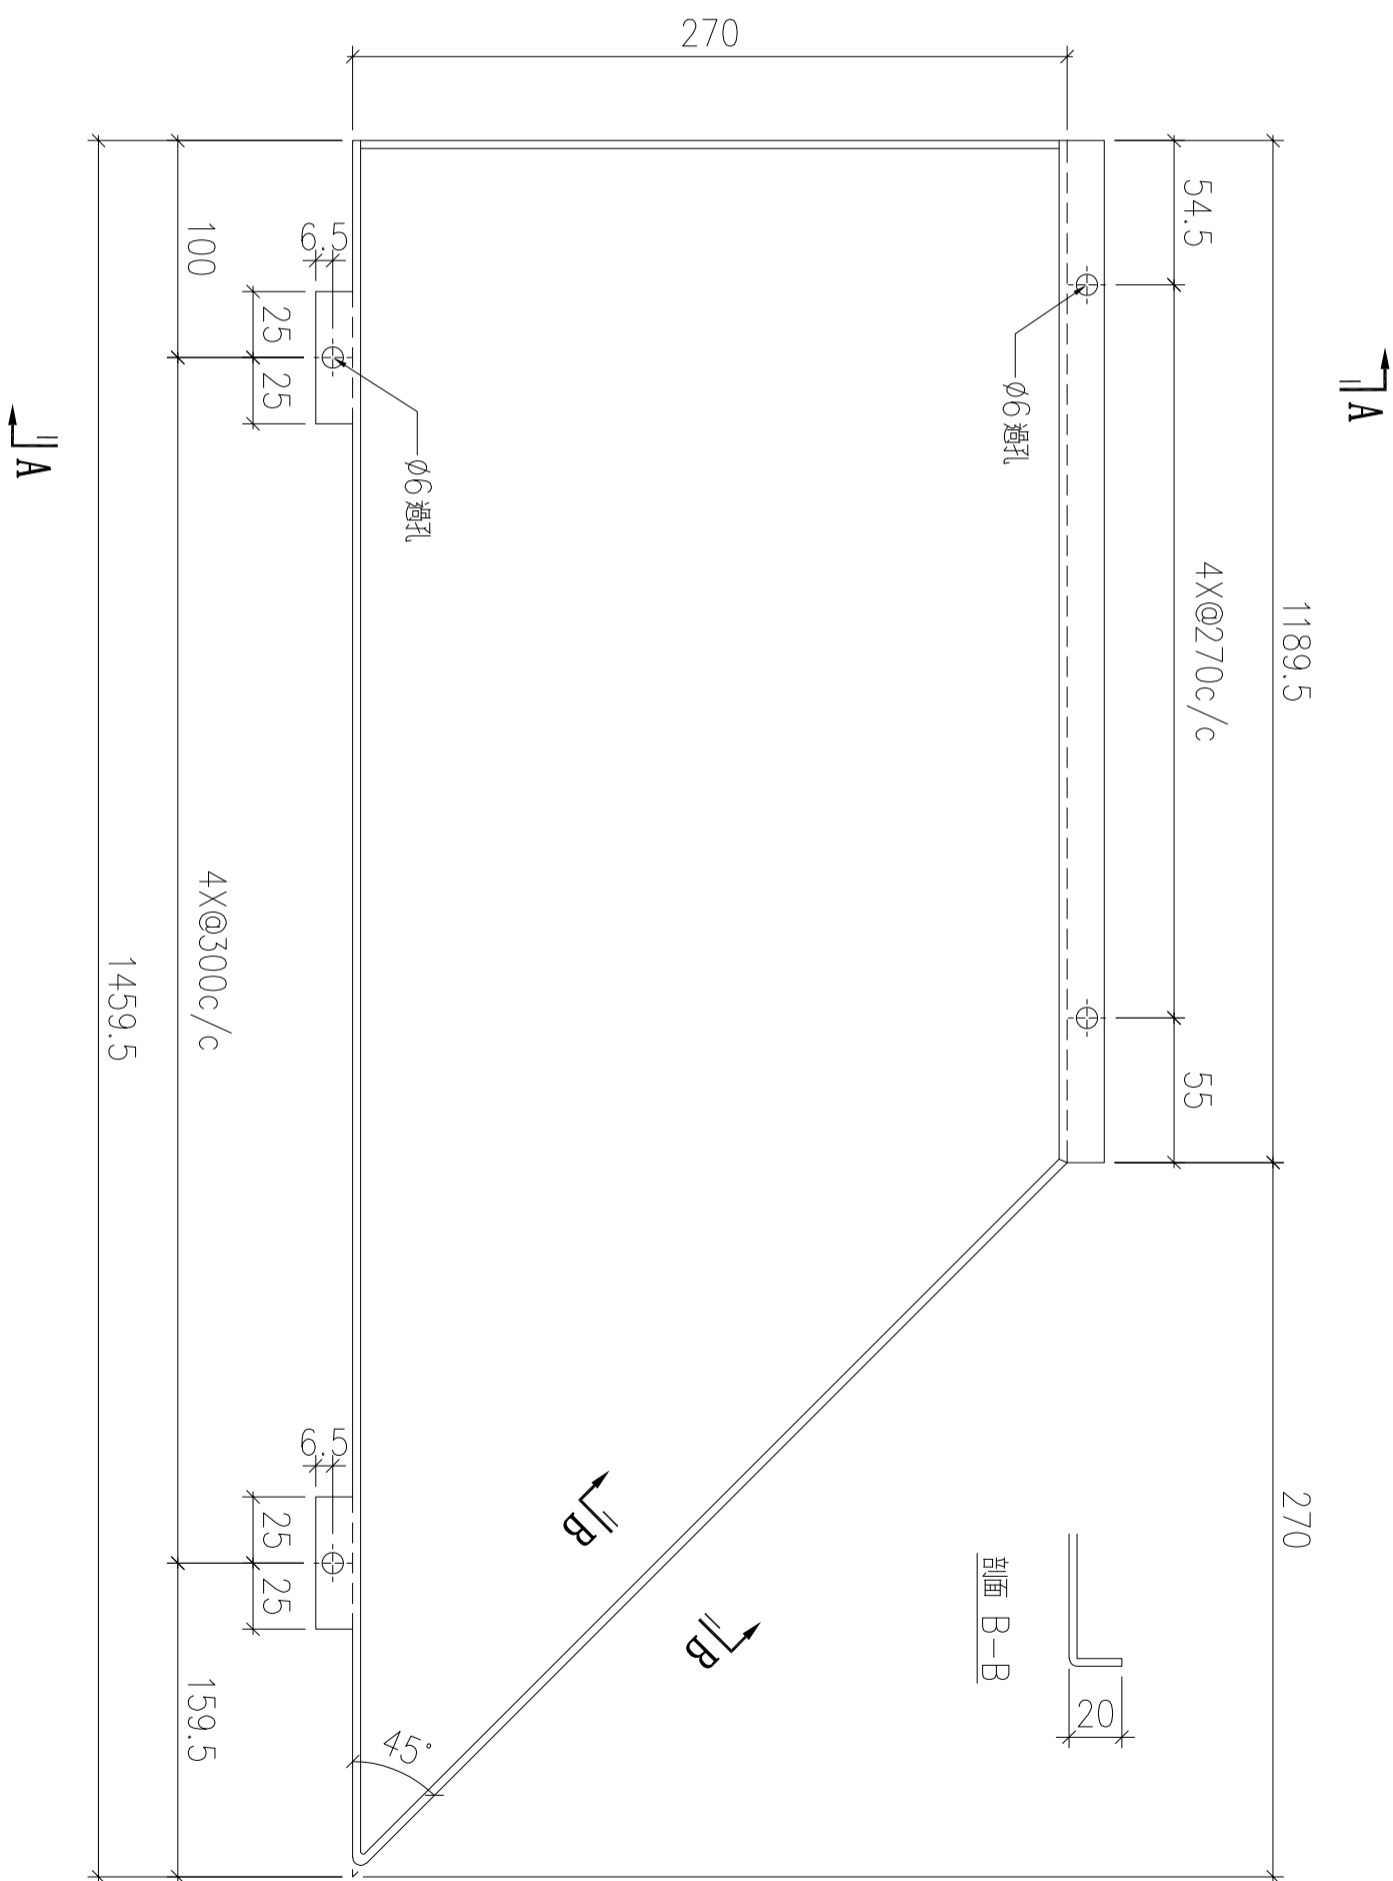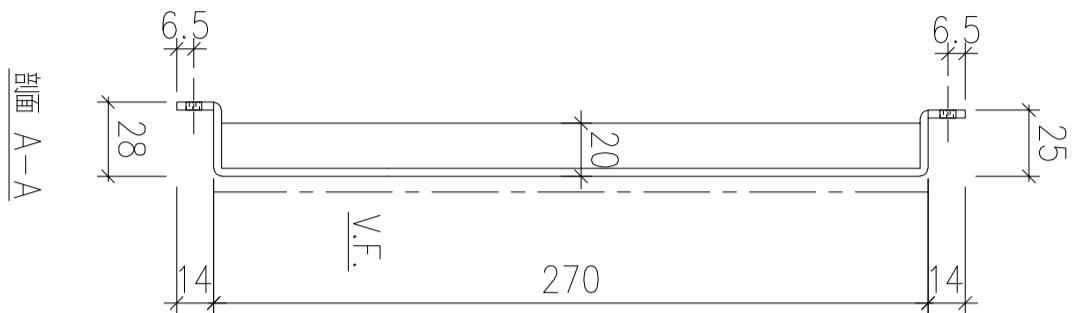

序號	物料編號	數量	安裝位置	樓層
01	T2-ALC-AP404	1	見派位圖	T2 FLAT B 5/F

名稱	天花鋁板加工圖	制圖	LHR	2022.8.3	修改		
材料	3mm厚鋁板 (3003H14)	復核	-	-	日期		
顏色	EC-DG-D334232-ZD1(閃粉古銅)	批準			圖號	J853-ALC-AP410	

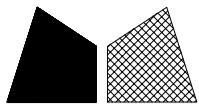

美特鋁質 有限公司
MIDI Aluminium Fabricator Ltd.

工程號


J853

地盤

錦上路


送地盤

新增

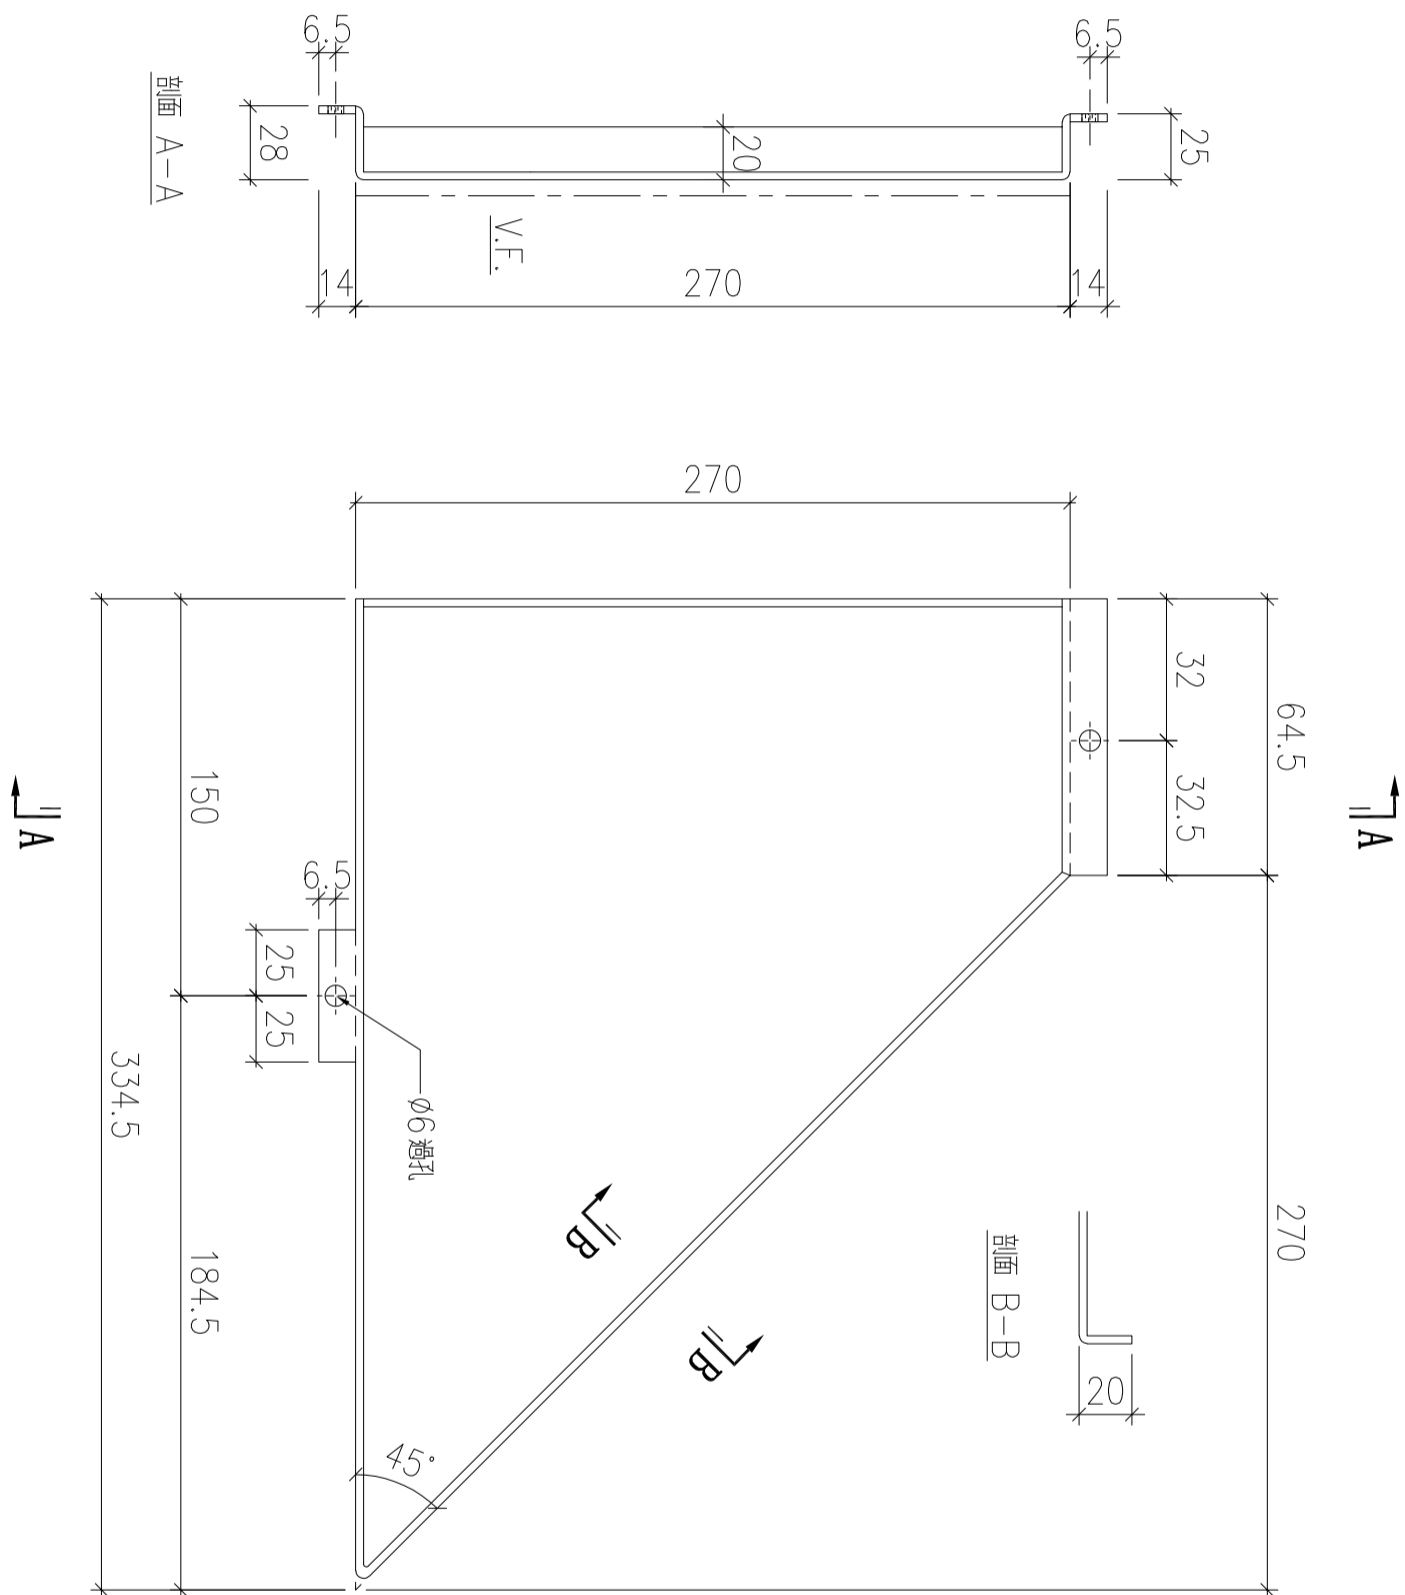

序號	物料編號	數量	安裝位置	樓層
01	T2-ALC-AP405	1	見派位圖	T2 FLAT C 5/F

名稱	天花鋁板加工圖	制圖	LHR	2022.8.3	修改		
材料	3mm厚鋁板 (3003H14)	復核	-	-	日期		
顏色	EC-DG-D334232-ZD1(閃粉古銅)	批準			圖號	J853-ALC-AP411	

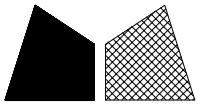

美特鋁質 有限公司
MIDI Aluminium Fabricator Ltd.

工程號



J853

地盤

錦上路

送地盤

新增

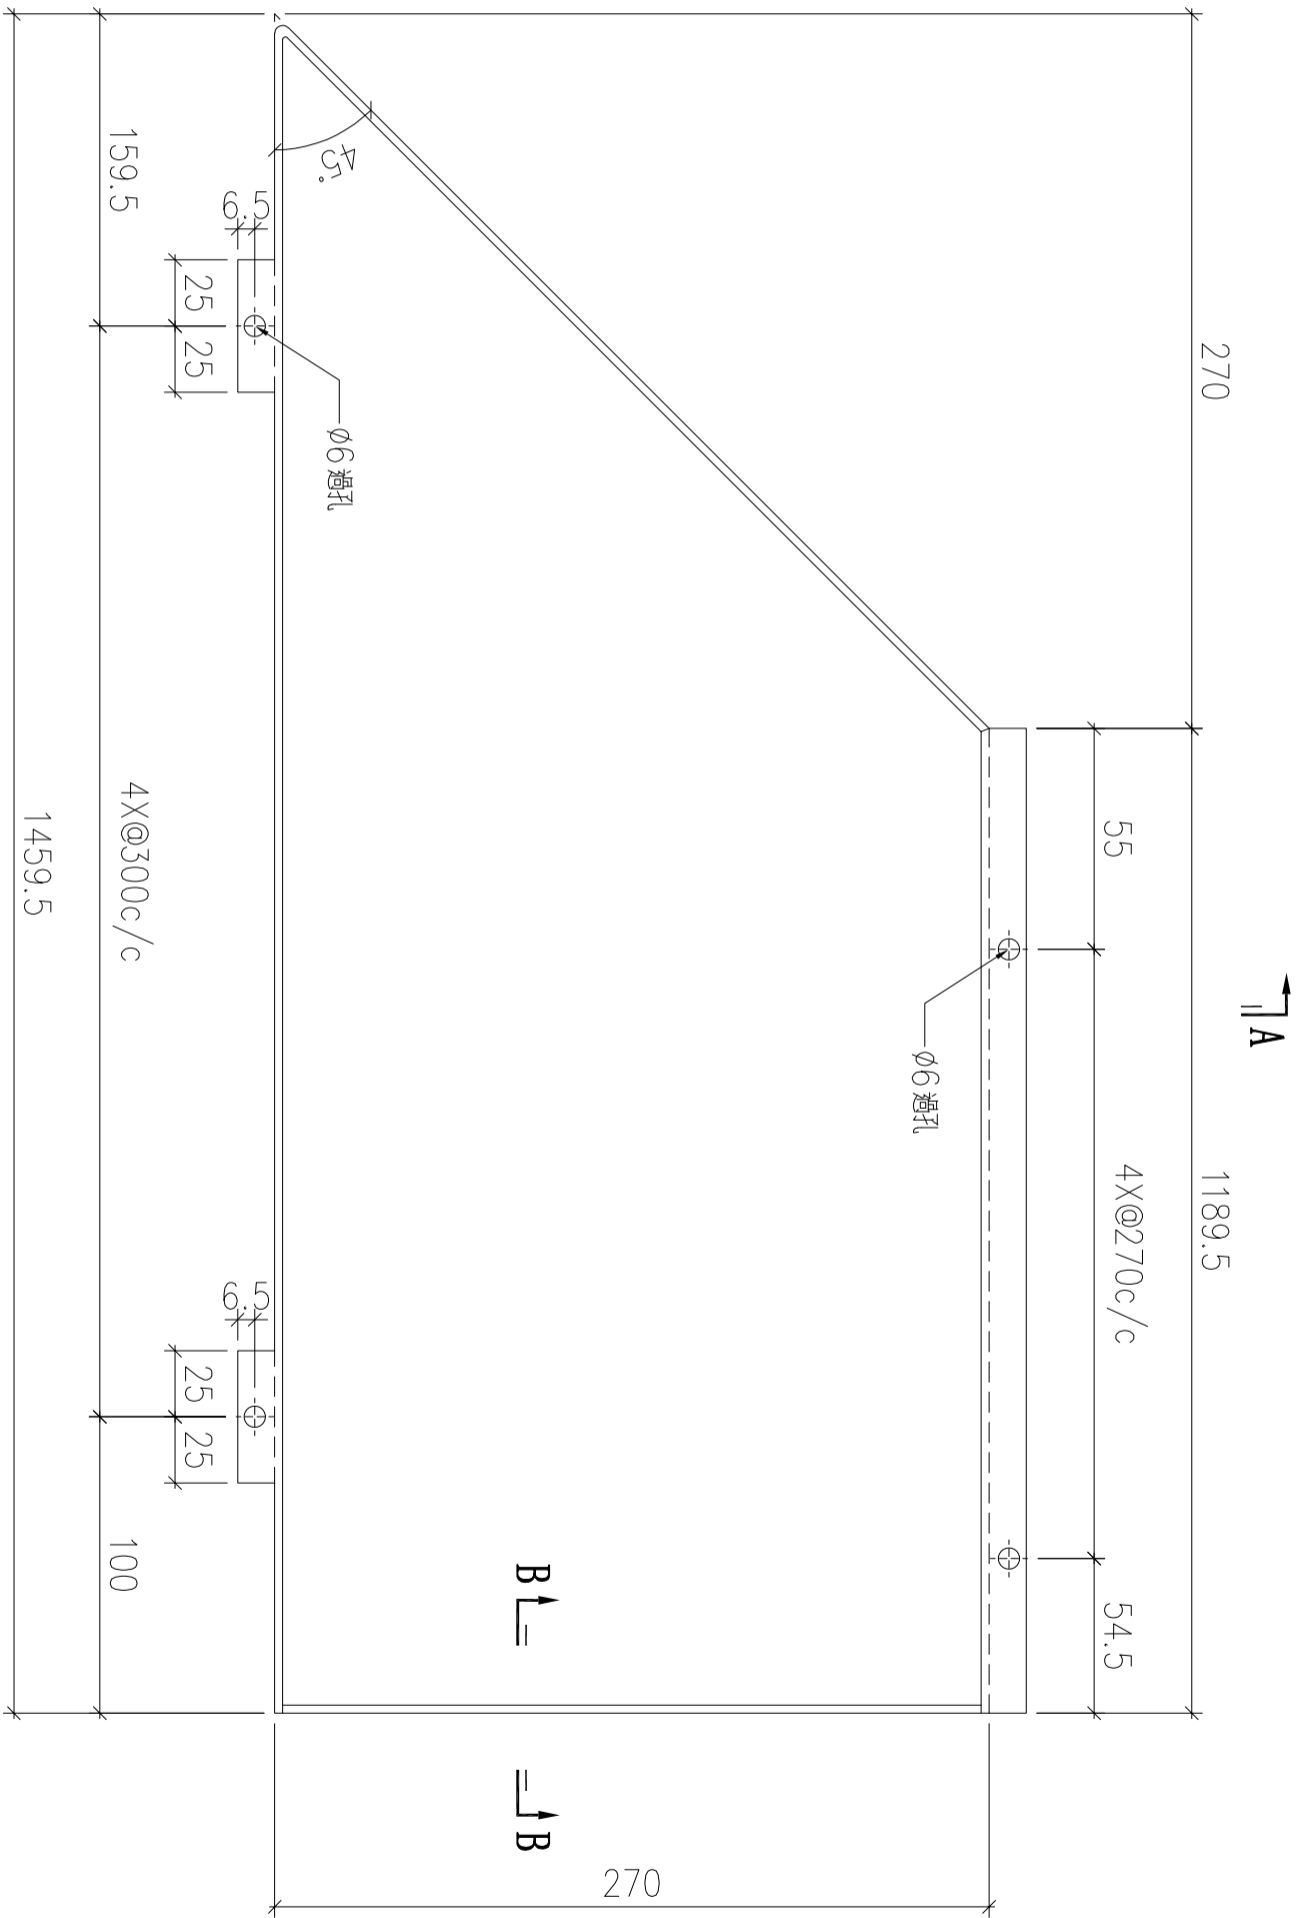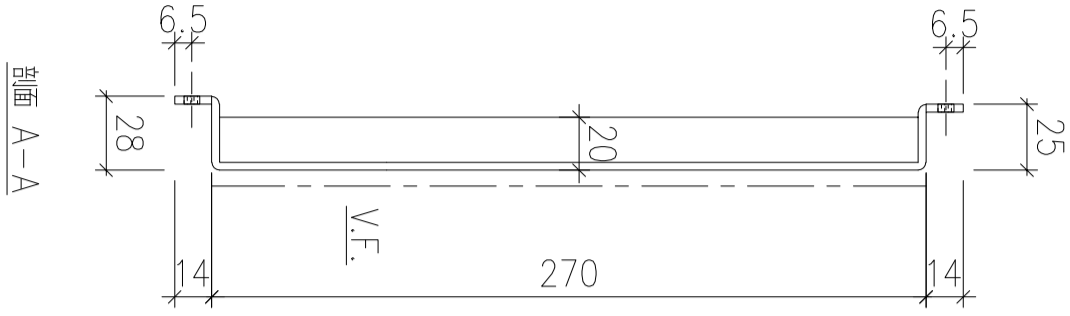


剖面 B-B



序號	物料編號	數量	安裝位置	樓層
01	T2-ALC-AP406	1	見派位圖	T2 FLAT C 5/F

名稱	天花鋁板加工圖	制圖	LHR	2022.8.3	修改		
材料	3mm厚鋁板 (3003H14)	復核	-	-	日期		
顏色	EC-DG-D334232-ZD1(閃粉古銅)	批準			圖號	J853-ALC-AP412	

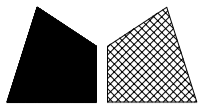

美特鋁質 有限公司
MIDI Aluminium Fabricator Ltd.

工程號


J853

地盤

錦上路


送地盤

新增

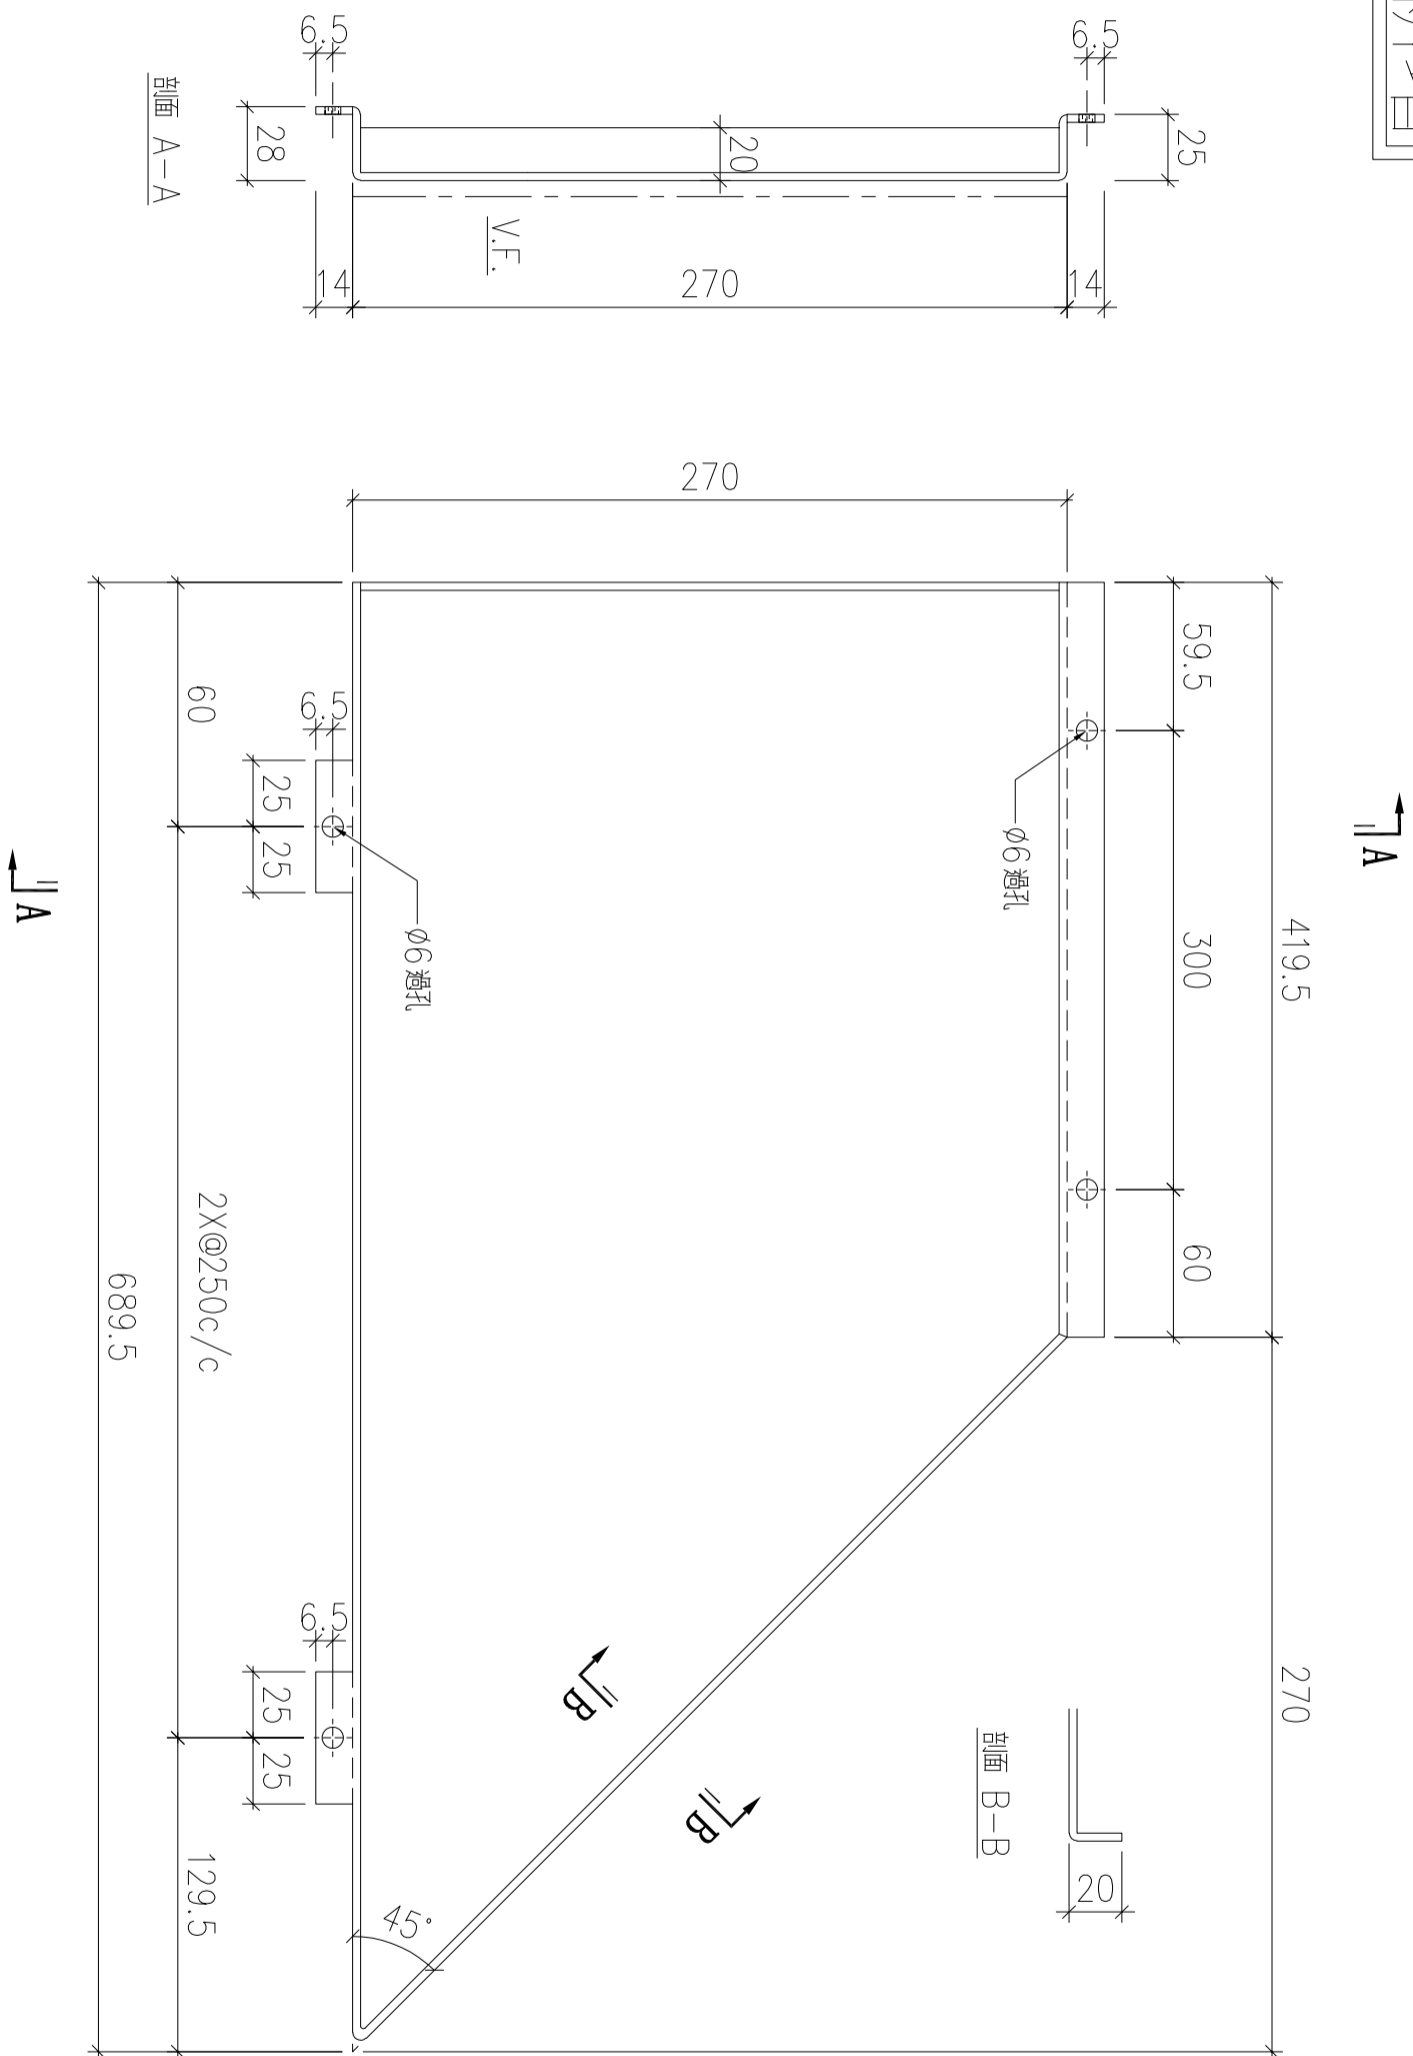

序號	物料編號	數量	安裝位置	樓層
01	T2-ALC-AP408	1	見派位圖	T2 FLAT C 5/F

名稱	天花鋁板加工圖	制圖	LHR	2022.8.3	修改		
材料	3mm厚鋁板 (3003H14)	復核	-	-	日期		
顏色	EC-DG-D334232-ZD1(閃粉古銅)	批準			圖號	J853-ALC-AP413	

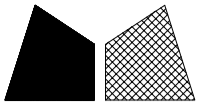

美特鋁質 有限公司
MIDI Aluminium Fabricator Ltd.

工程號




J853

地盤

錦上路

送地盤


新增

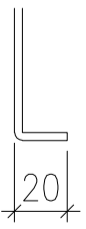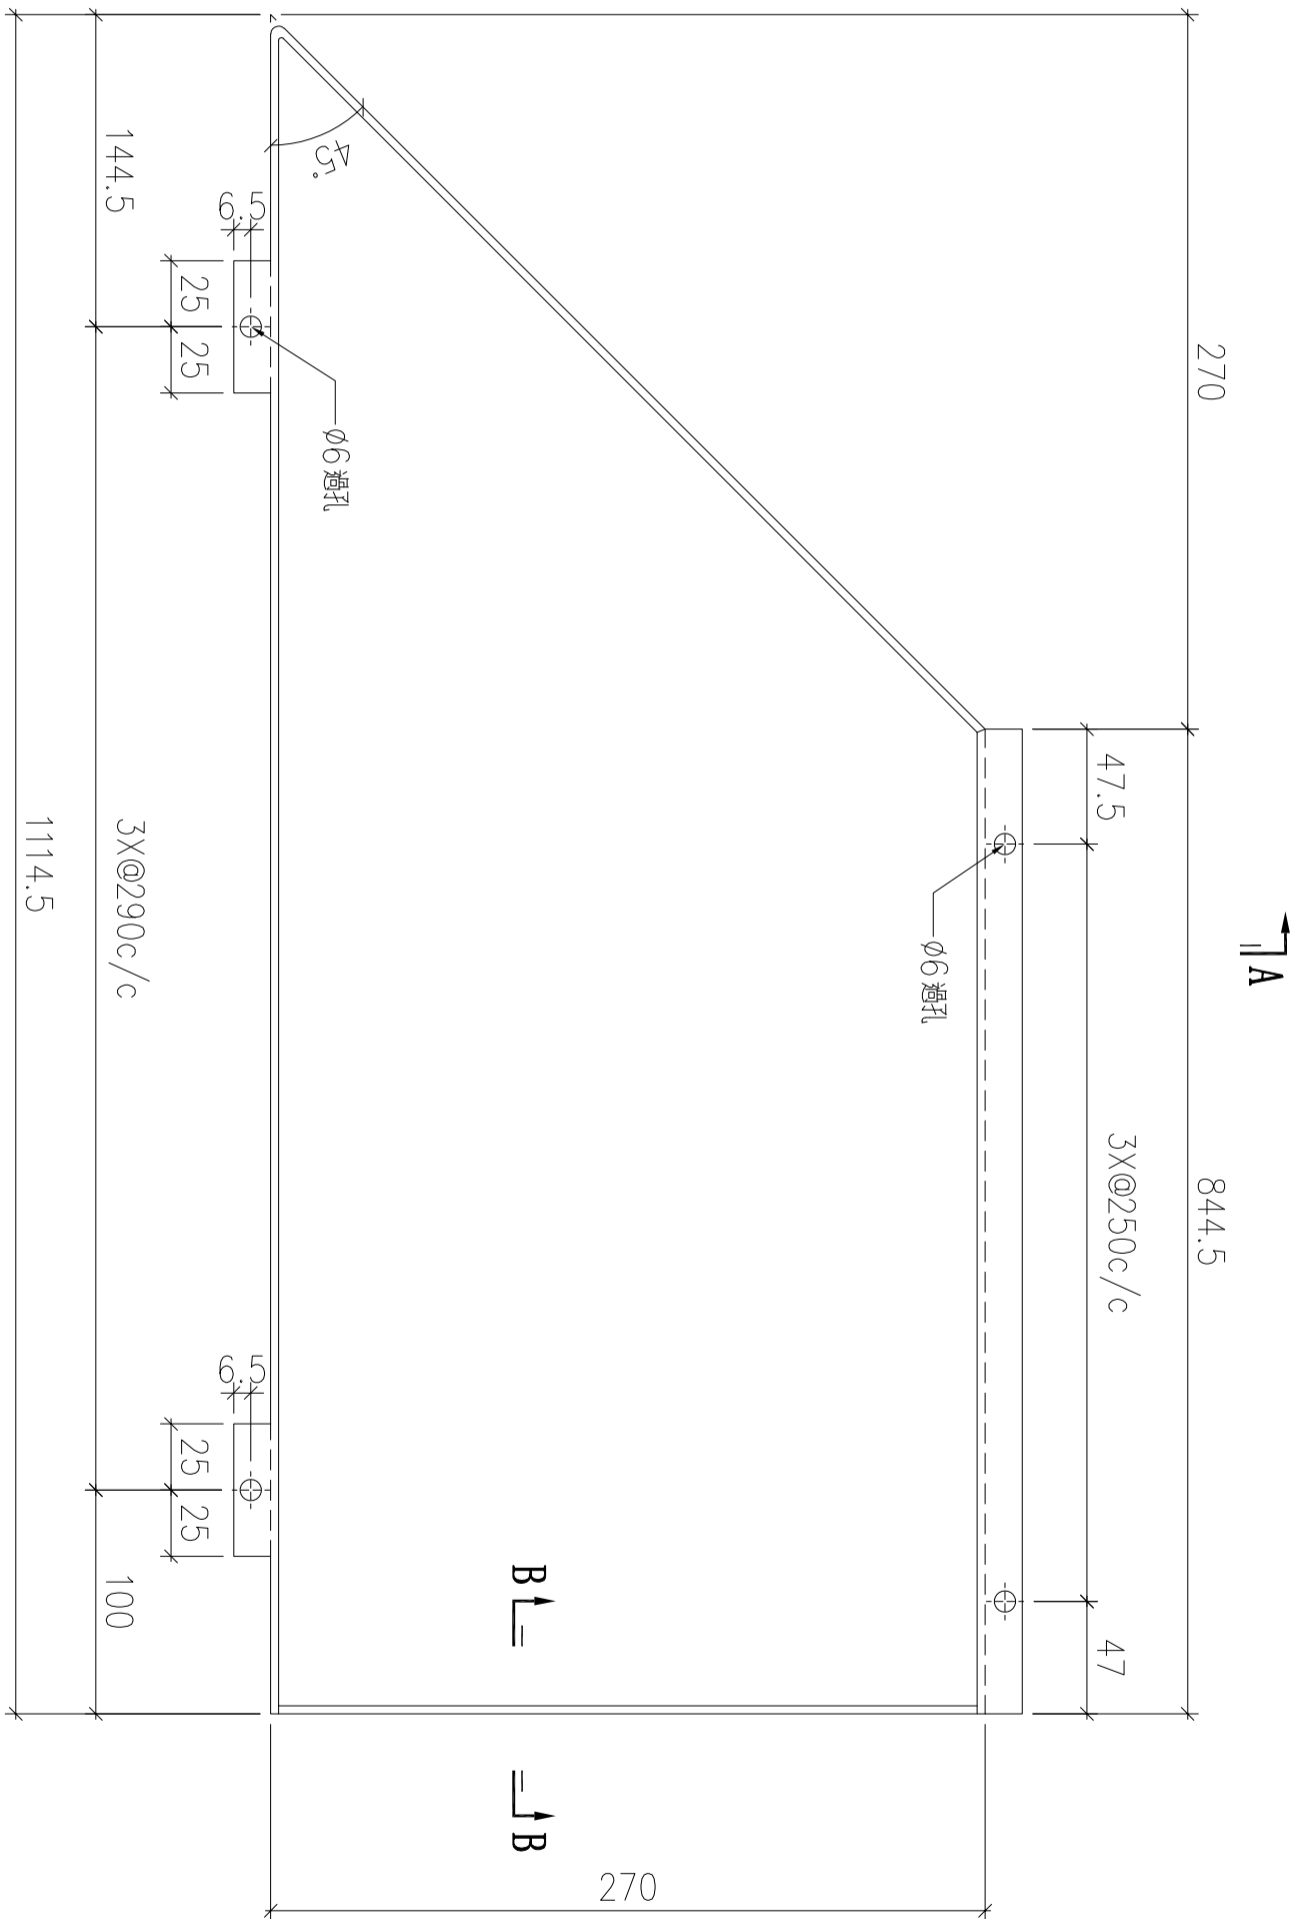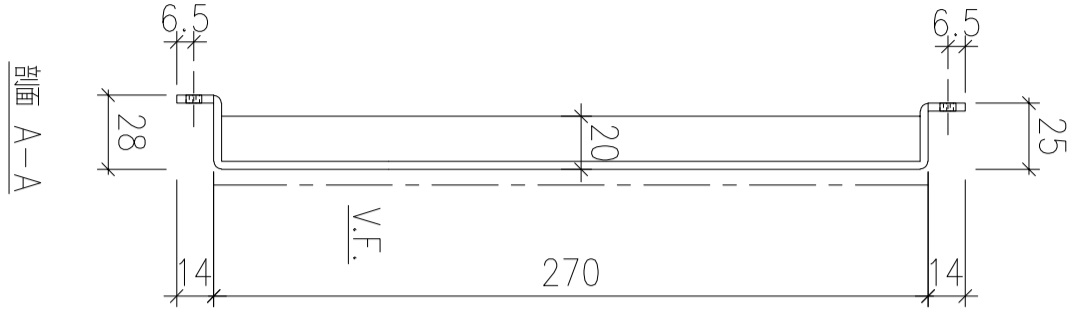

剖面 B-B

序號	物料編號	數量	安裝位置	樓層
01	T2-ALC-AP409	1	見派位圖	T2 FLAT C 5/F

名稱	天花鋁板加工圖	制圖	LHR	2022.8.3	修改		
材料	3mm厚鋁板 (3003H14)	復核	-	-	日期		
顏色	EC-DG-D334232-ZD1(閃粉古銅)	批準			圖號	J853-ALC-AP414	

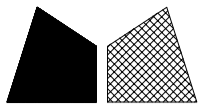

美特鋁質 有限公司
MIDI Aluminium Fabricator Ltd.

工程號


J853

地盤

錦上路


送地盤

新增

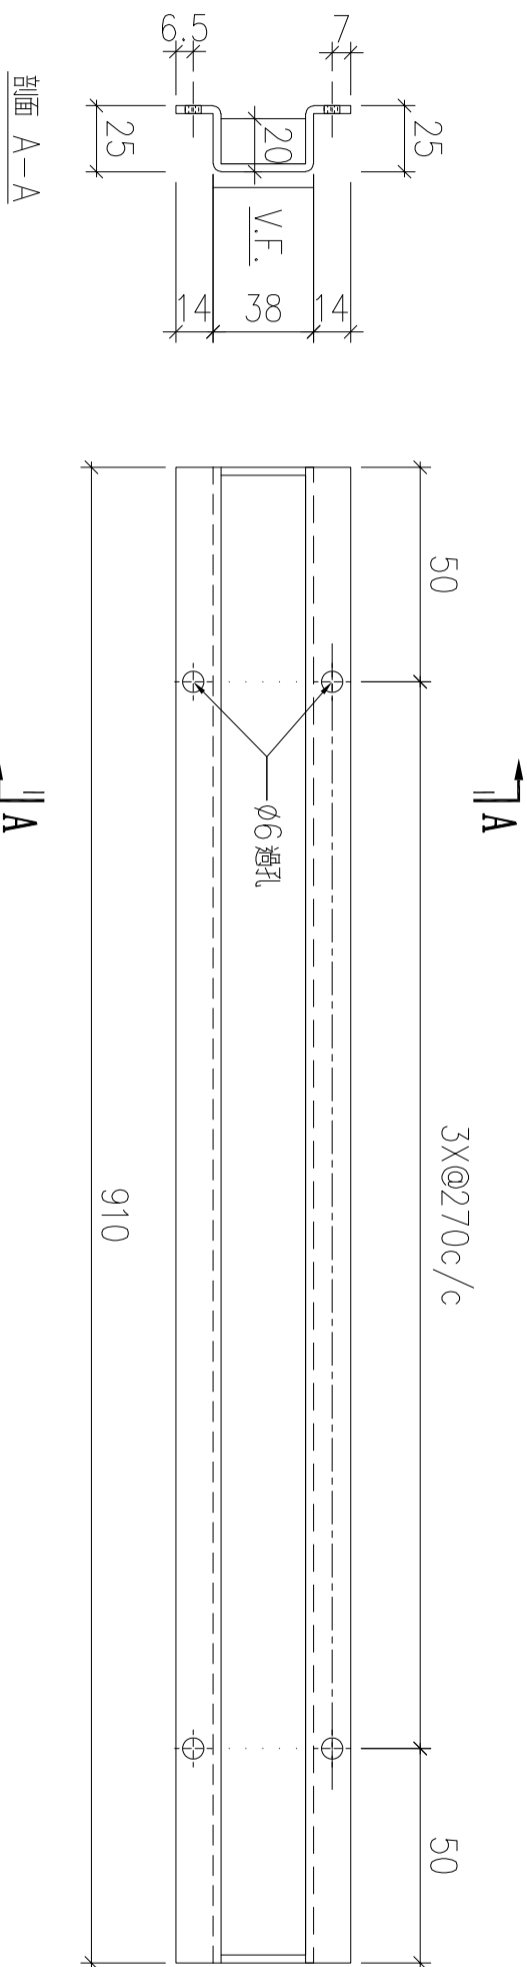

序號	物料編號	數量	安裝位置	樓層
01	T1-ALC-AP501	1	見派位圖	T1 FLAT A 5/F

名稱	天花鋁板加工圖	制圖	LHR	2022.8.3	修改		
材料	3mm厚鋁板 (3003H14)	復核	-	-	日期		
顏色	EC-DG-D334232-ZD1(閃粉古銅)	批準			圖號	J853-ALC-AP415	

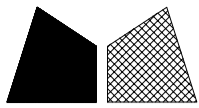

美特鋁質 有限公司
MIDI Aluminium Fabricator Ltd.

工程號


J853

地盤

錦上路


送地盤

新增

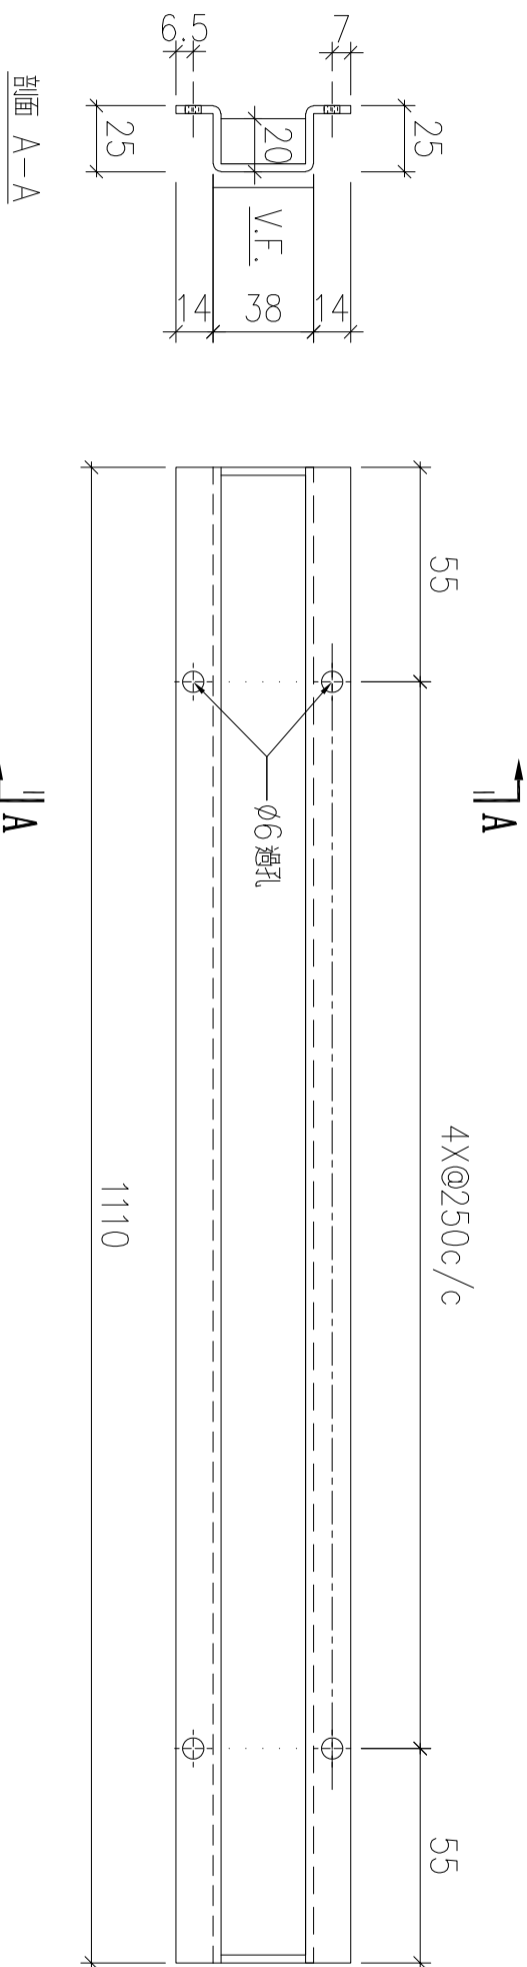

序號	物料編號	數量	安裝位置	樓層
01	T2-ALC-AP501	1	見派位圖	T2 FLAT B 5/F
02	T2-ALC-AP501	1	見派位圖	T2 FLAT C 5/F

名稱	天花鋁板加工圖	制圖	LHR	2022.8.3	修改		
材料	3mm厚鋁板 (3003H14)	復核	-	-	日期		
顏色	EC-DG-D334232-ZD1(閃粉古銅)	批準			圖號	J853-ALC-AP416	

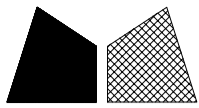

美特鋁質 有限公司
MIDI Aluminium Fabricator Ltd.

工程號



J853

地盤

錦上路


送地盤

新增

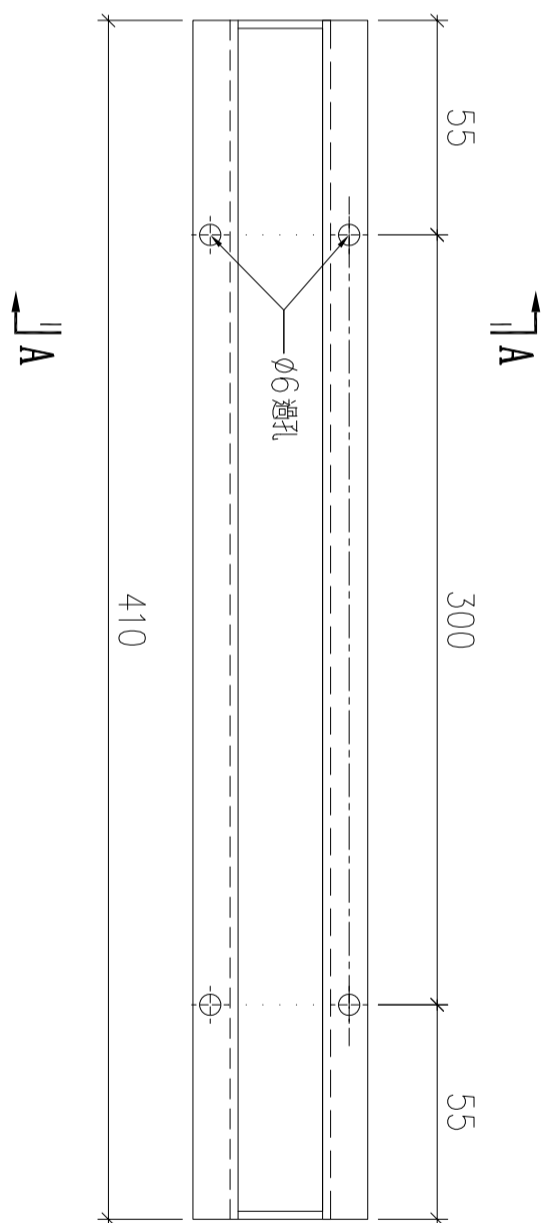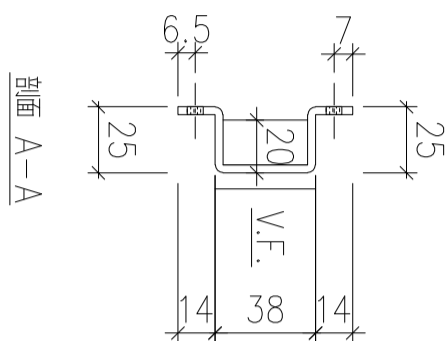

序號	物料編號	數量	安裝位置	樓層
01	T2-ALC-AP502	1	見派位圖	T2 FLAT C 5/F

名稱	天花鋁板加工圖	制圖	LHR	2022.8.3	修改		
材料	3mm厚鋁板 (3003H14)	復核	-	-	日期		
顏色	EC-DG-D334232-ZD1(閃粉古銅)	批準			圖號	J853-ALC-AP417	

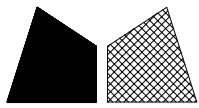

美特鋁質 有限公司
MIDI Aluminium Fabricator Ltd.

工程號



J853

地盤

錦上路


送地盤

新增

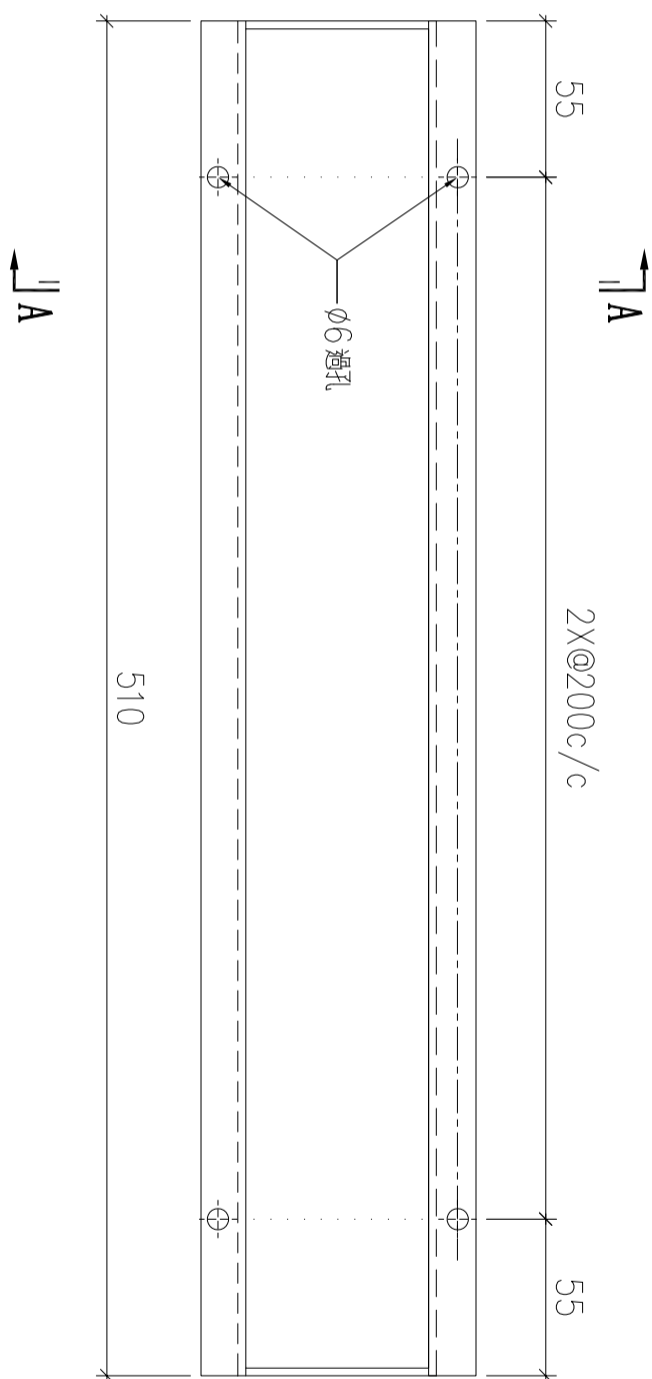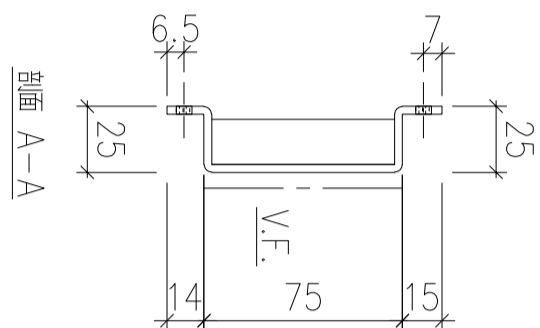

序號	物料編號	數量	安裝位置	樓層
01	T1-ALC-AP502	1	見派位圖	T1 FLAT B 5/F

名稱	天花鋁板加工圖	制圖	LHR	2022.8.3	修改		
材料	3mm厚鋁板 (3003H14)	復核	-	-	日期		
顏色	EC-DG-D334232-ZD1(閃粉古銅)	批準			圖號	J853-ALC-AP418	

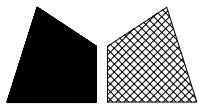

美特鋁質 有限公司
MIDI Aluminium Fabricator Ltd.

工程號



J853

地盤

錦上路

送地盤

新增

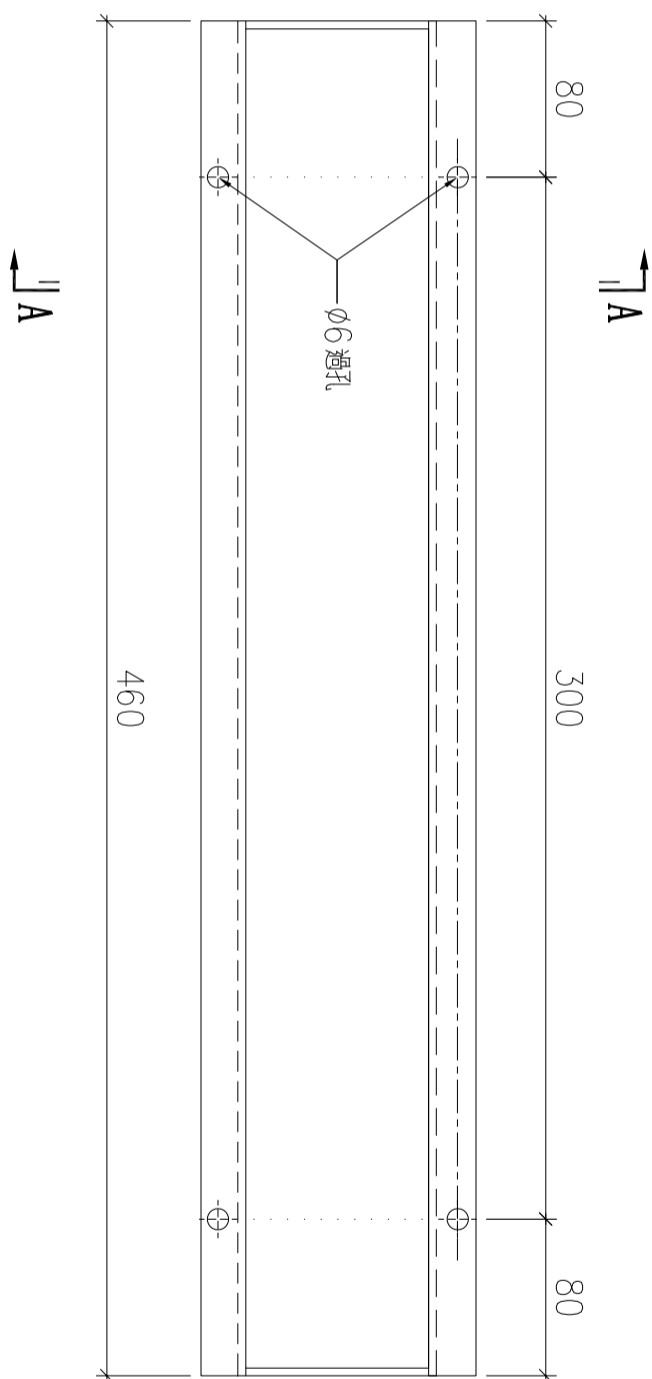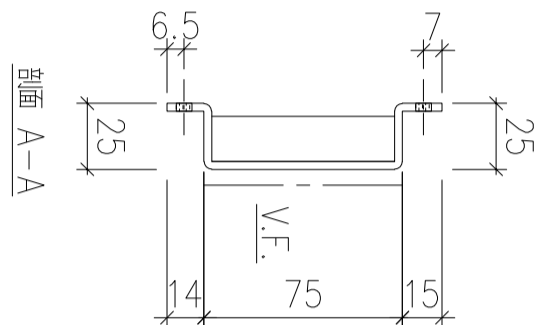


序號	物料編號	數量	安裝位置	樓層
01	T1-ALC-AP503	1	見派位圖	T1 FLAT B 5/F

名稱	天花鋁板加工圖	制圖	LHR	2022.8.3	修改		
材料	3mm厚鋁板 (3003H14)	復核	-	-	日期		
顏色	EC-DG-D334232-ZD1(閃粉古銅)	批準			圖號	J853-ALC-AP419	


CEILING MARK	TYPE	FLAT	FLOOR(S)	TOTAL
ALC-101/T1A	NORMAL	A	5/F	1

B.O. REF. :

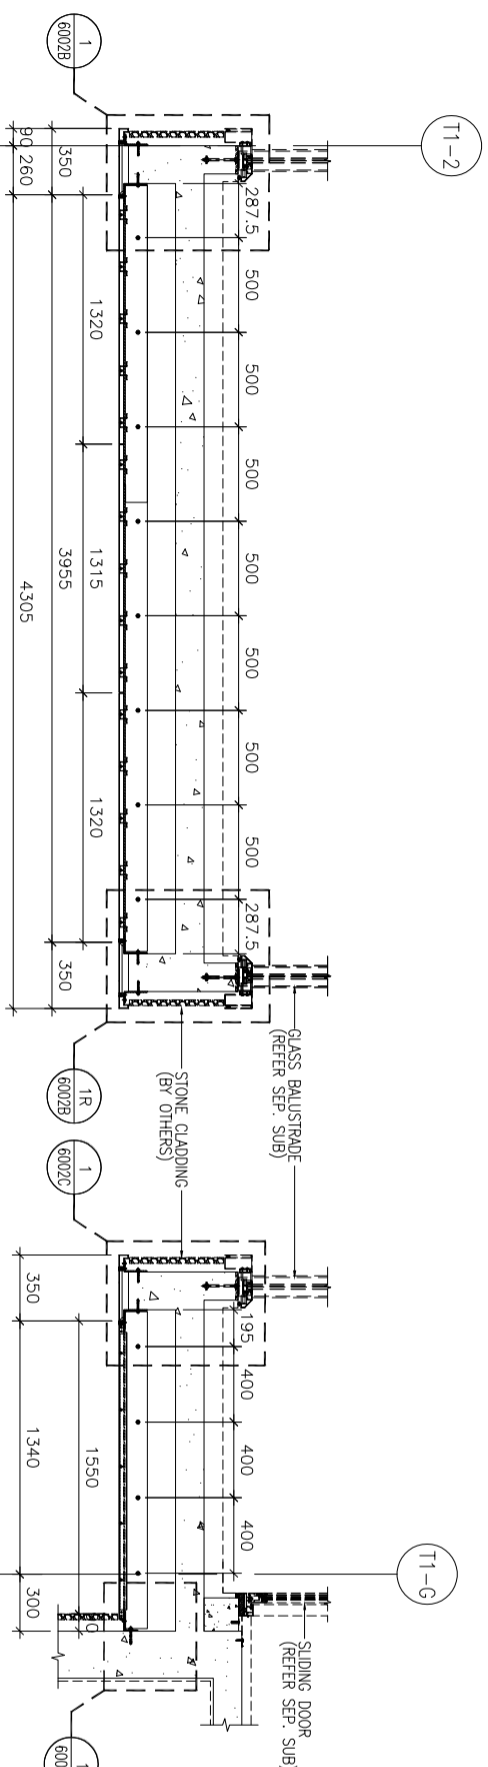


SECTION 1-1

SECTION 2-2

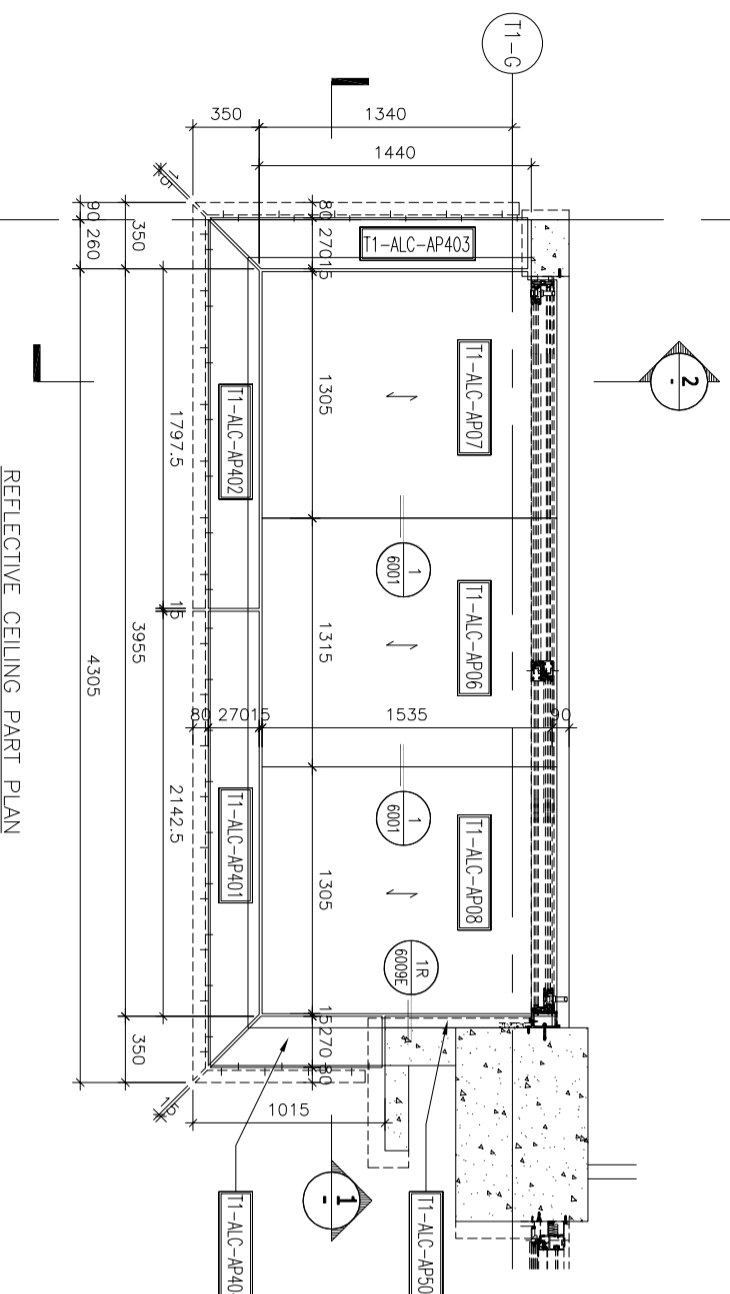

REFLECTIVE CEILING PART PLAN

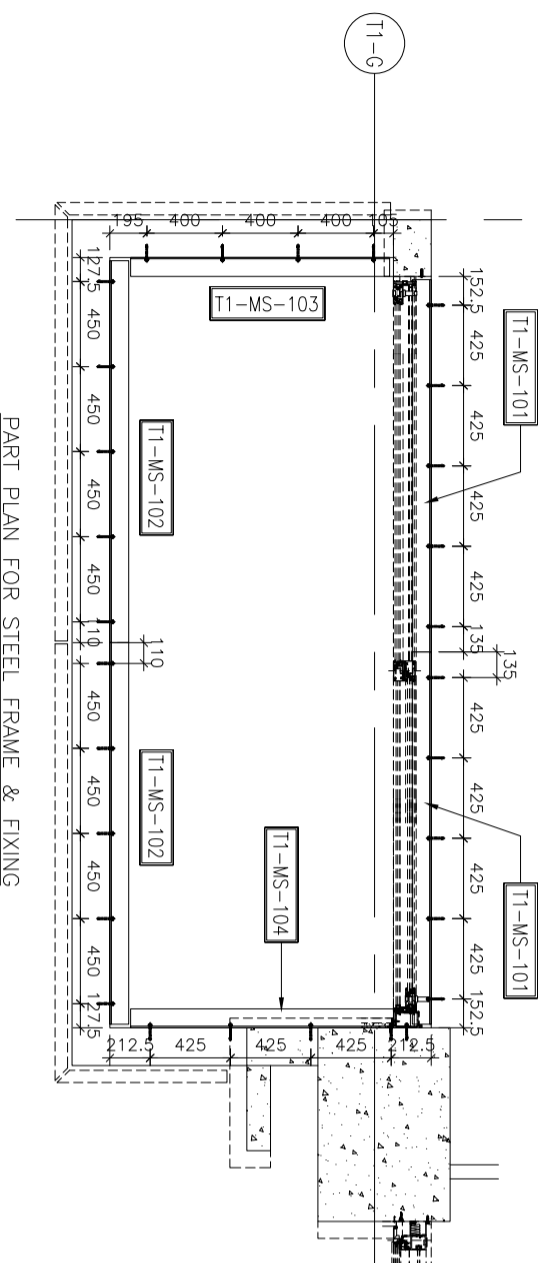

PART PLAN FOR STEEL FRAME & FIXING

NO.	DATE	REVISION SUBJECT TO ARCH/COMMENT	BY
B	28/07/2022	REVISION SUBJECT TO ARCH/COMMENT	LHR
A	04/07/2022	REVISION SUBJECT TO ARCH/COMMENT	LHR

JOB NO. : J-853

PROJECT : PROPOSED RESIDENTIAL DEVELOPMENT AT N.K.I.L. 6542 YIN PING ROAD KOWLOON

TITLE : ALUM. CEILING FOR ALC-101 OF LIV./DN, AT TOWER 1 FLAT A (5/F)

DATE : 29-JUL-21 SCALE : 1 : 40 (A3)

DRAWN BY : LHR CHECKED BY :

Units 6-8, Sunray Industrial Centre, 1/F
610 Cho Kwo Ling Road, Kowloon
Tel:23489211-4 Fax:8522727666

DWG NO. : J853-SD-ALC-4101 REV. : B

CLIENT : SHIMAO GROUP HOLDINGS LIMITED

ARCHITECT : WONG TUNG & PARTNERS LIMITED ARCHITECTS & PLANNERS

MAIN CONTRACTOR : 協興建築有限公司 HEP HING CONSTRUCTION CO.LTD

STRUCTURAL ENGINEER :

FAÇADE CONSULTANT : C M WONG & ASSOCIATES LTD 黃志明建築工程師有限公司

MEINHARDT

NOTE :

1. ALL DIMENSIONS ARE IN mm.

2. ALL ELEVATIONS ARE VIEWED FROM OUTSIDE.

3. ALL DIMENSIONS TO BE VERIFIED ON SITE BEFORE FABRICATION.

LEGEND :

X1 --- DETAIL MARK NO.

X001 --- REFER SHEET NO.

1. F.F.L. --- FINISHED FLOOR LEVEL





2. S.F.L. --- STRUCTURAL FLOOR LEVEL

3. (R) --- REVERSED DETAIL

4. --- 3mm THK. ALUM CEILING

CEILING MARK	TYPE	FLAT	FLOOR(S)	TOTAL
ALC-102A/T1A	NORMAL	A	23/F	1

B.O. REF. :

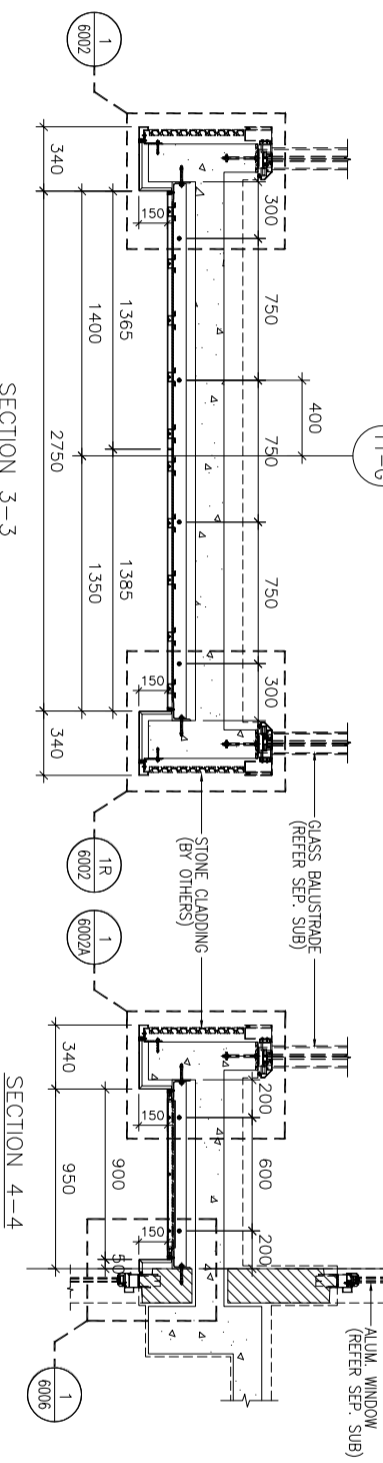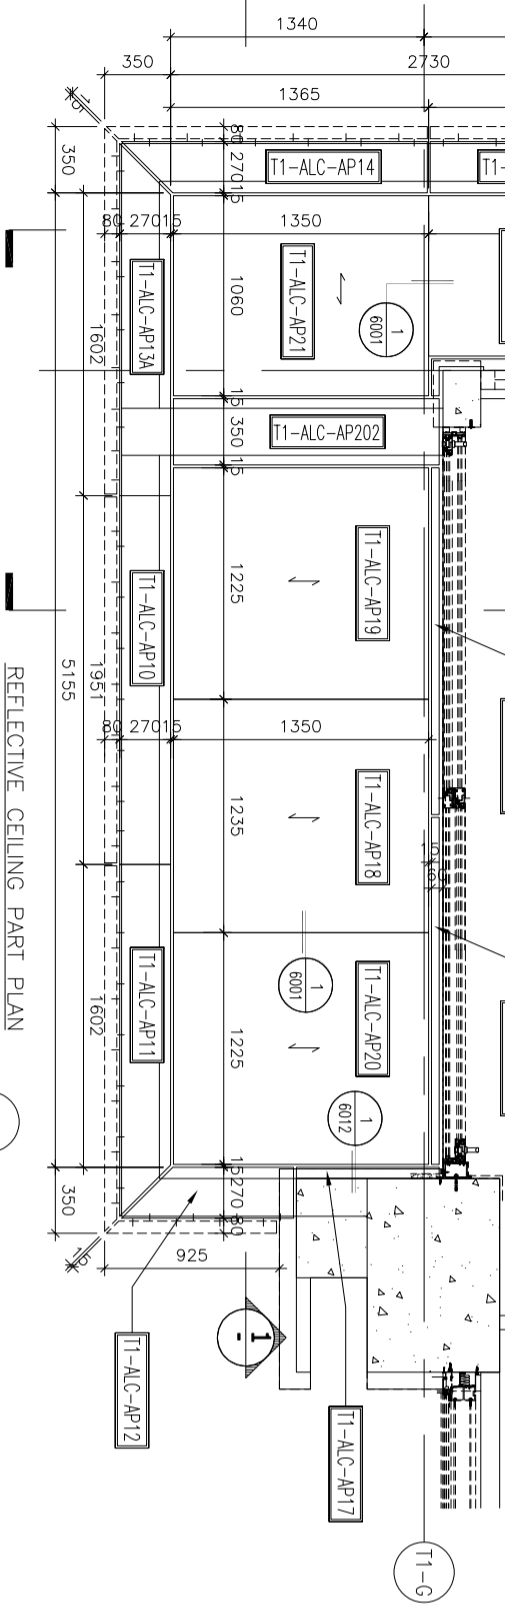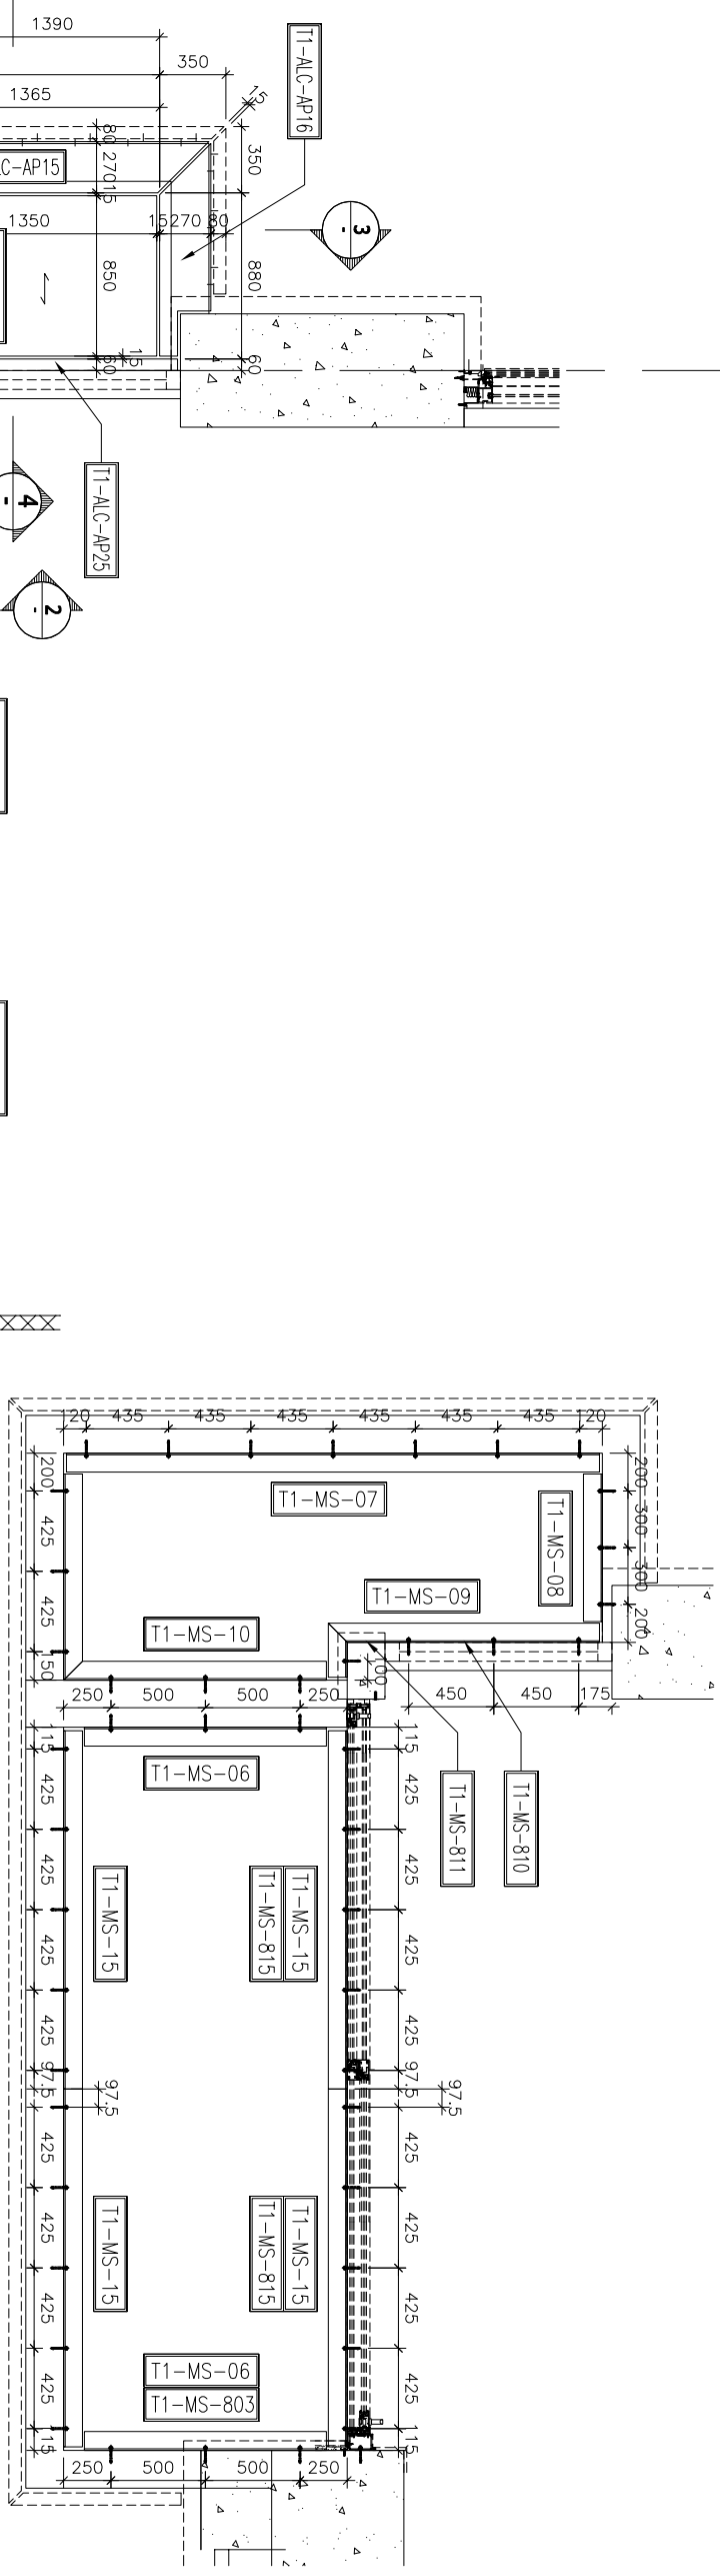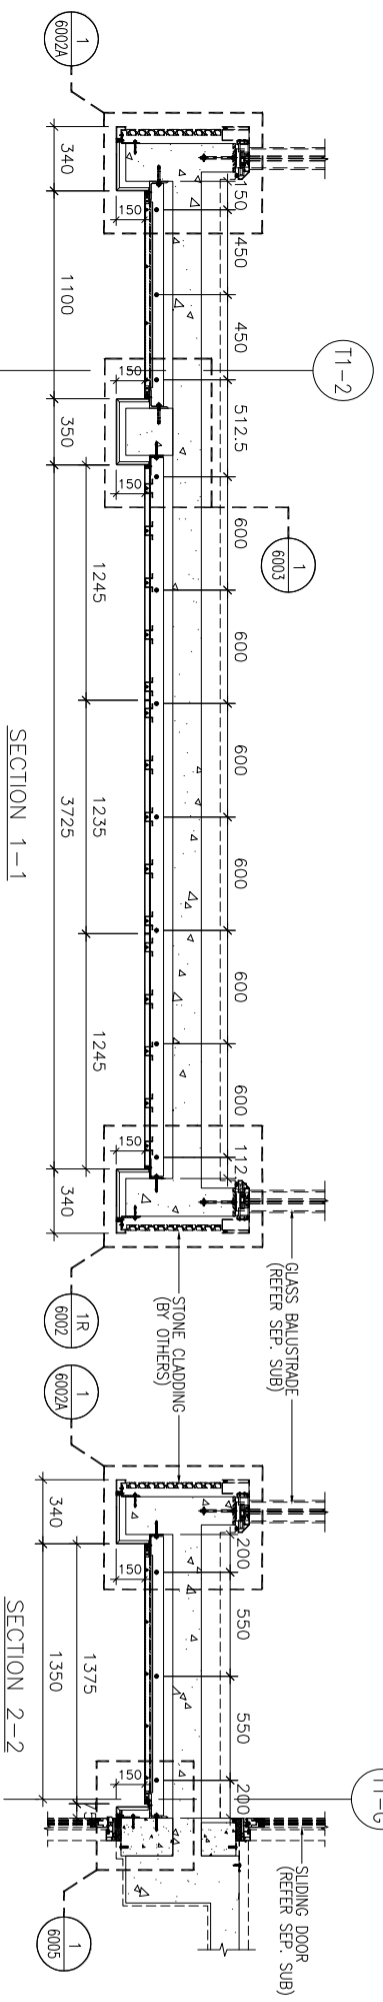

CLIENT : SHIMAO GROUP HOLDINGS LIMITED

ARCHITECT : WONG TUNG & PARTNERS LIMITED ARCHITECTS & PLANNERS

MAIN CONTRACTOR : 協興建築有限公司 HEP HING CONSTRUCTION CO. LTD

STRUCTURAL ENGINEER : C M WONG & ASSOCIATES LTD 黃志明建築工程師有限公司

FAÇADE CONSULTANT : WEINHARDT

NOTE :

1. ALL DIMENSIONS ARE IN mm.
2. ALL ELEVATIONS ARE VIEWED FROM OUTSIDE.
3. ALL DIMENSIONS TO BE VERIFIED ON SITE BEFORE FABRICATION.

LEGEND :

(X1) --- DETAIL MARK NO.

(X001) --- REFER SHEET NO.

1. F.F.L. --- FINISHED FLOOR LEVEL
2. S.F.L. --- STRUCTURAL FLOOR LEVEL
3. (R) --- REVERSED DETAIL
4. (---) --- 3mm THK. ALUM. CEILING

NO. DATE REVISION

JOB NO. : J-853

PROJECT : PROPOSED RESIDENTIAL DEVELOPMENT AT N.K.I.L. 654-2 YIN PING ROAD KOWLOON

TITLE : ALUM. CEILING FOR ALC-102A OF LIV./DIN. AT TOWER 1 FLAT A (23/F)

DATE : 29-JUL-21 SCALE : 1 : 40 (A3)

DRAWN BY : LHR CHECKED BY :




Units 6-8, Sunny Industrial Centre, 1/F
610 Che Kwo Ling Road, Kowloon
Tel: 23489211-4 Fax: (852) 27272666

MIDI ALUMINIUM FABRICATOR LTD.
美特鋁質有限公司

DWG NO. : J853-SD-ALC-4102A REV. : -

CEILING MARK	TYPE	FLAT	FLOOR(S)	TOTAL
ALC-103/T1B	NORMAL	B	6/F~23/F	16

B.O. REF. :

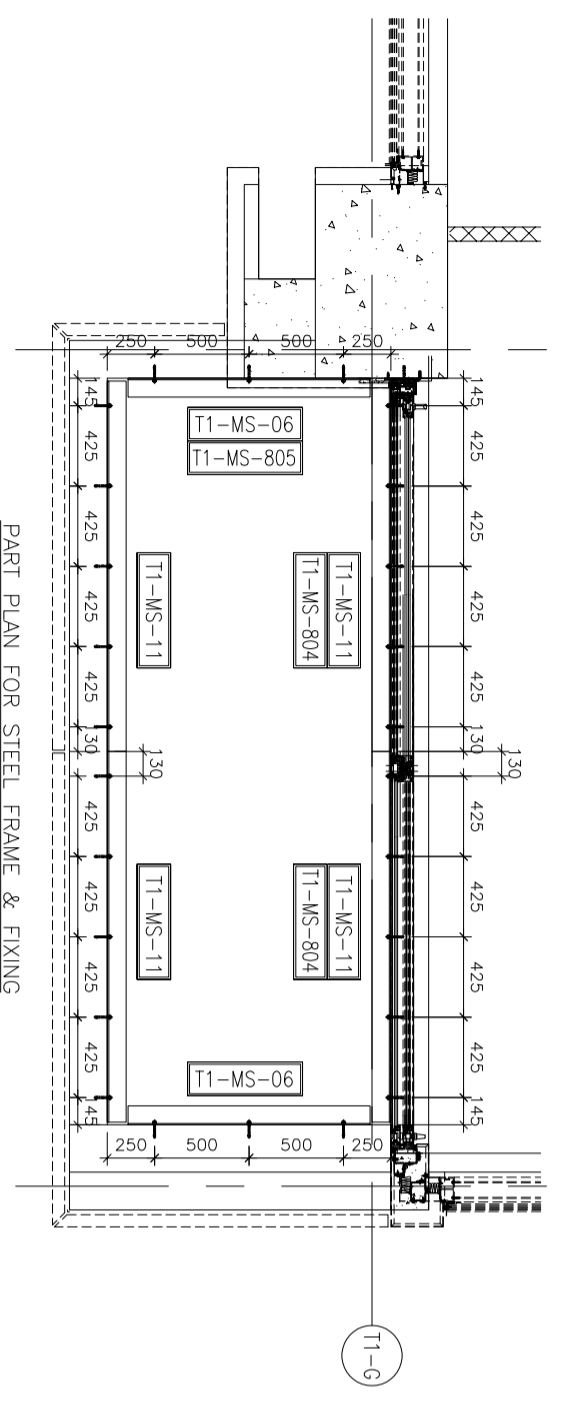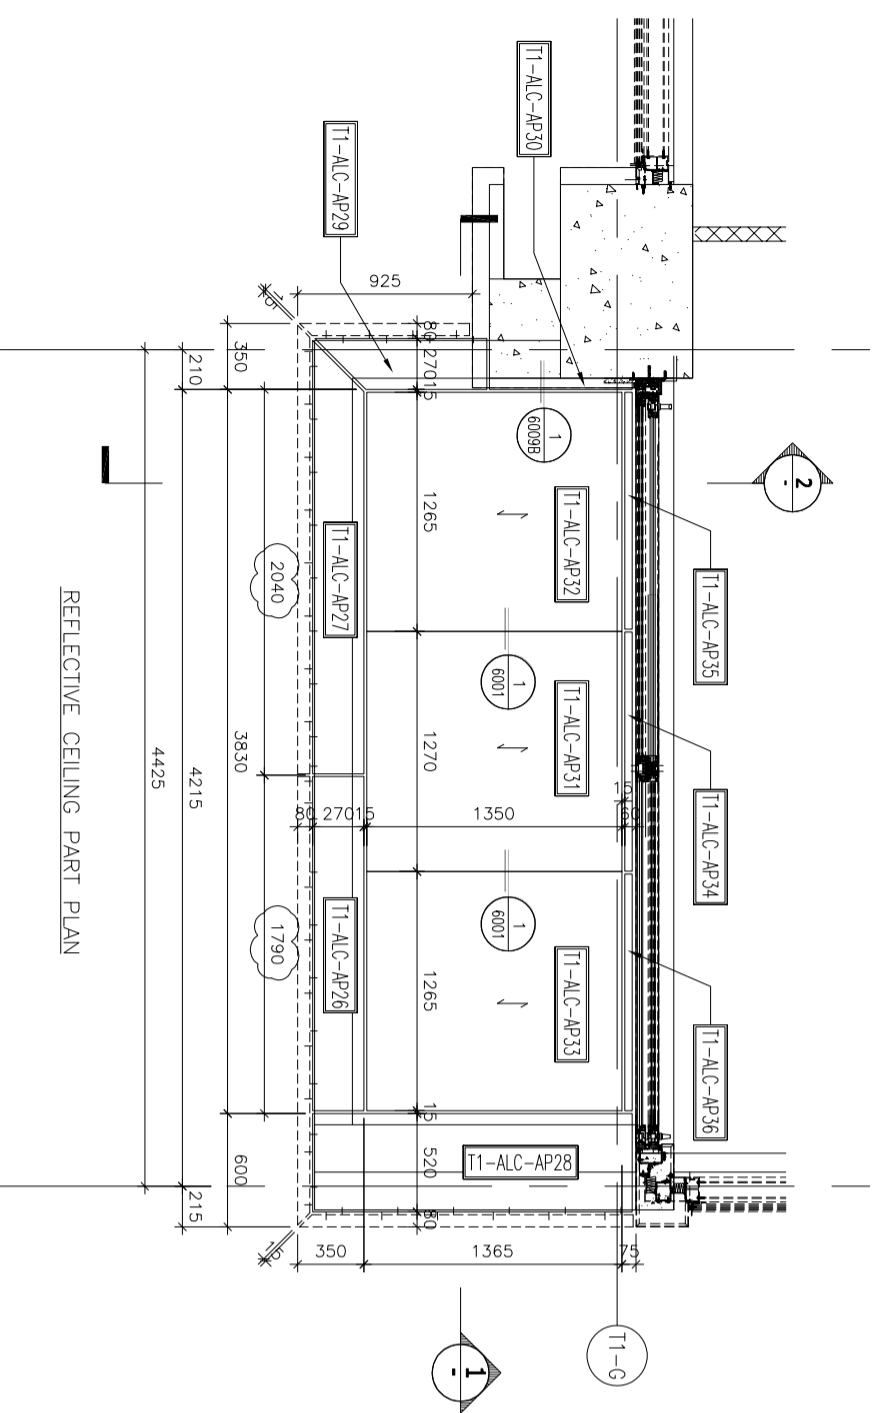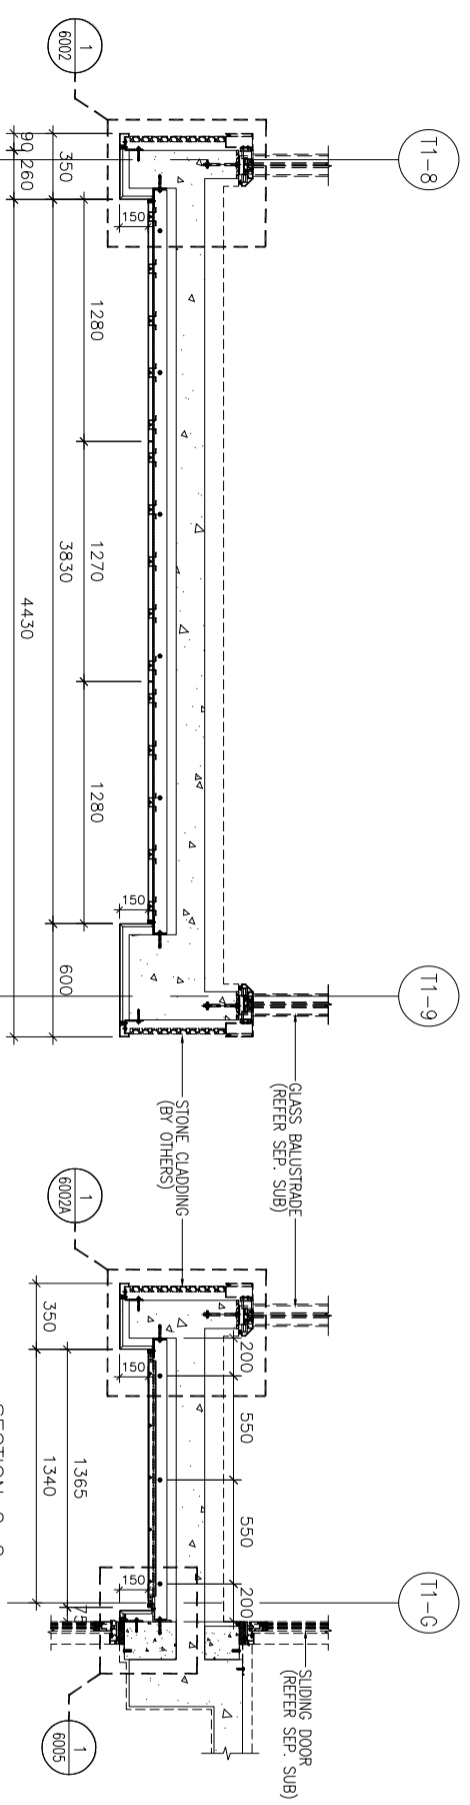

NO.	DATE	REVISION SUBJECT TO ARCH/COMMENT	LHR
B	28/07/2022	REVISION SUBJECT TO ARCH/COMMENT	LHR
A	04/01/2022	REVISION SUBJECT TO ARCH/COMMENT	LHR




CLIENT : SHIMAO GROUP HOLDINGS LIMITED
 ARCHITECT : WONG TUNG & PARTNERS LIMITED
 MAIN CONTRACTOR : 協興建築有限公司 HHP HING CONSTRUCTION CO. LTD
 STRUCTURAL ENGINEER : C M WONG & ASSOCIATES LTD
 FACADE CONSULTANT : WEINHARDT

NOTE :
 1. ALL DIMENSIONS ARE IN mm.
 2. ALL ELEVATIONS ARE VIEWED FROM OUTSIDE.
 3. ALL DIMENSIONS TO BE VERIFIED ON SITE BEFORE FABRICATION.
 LEGEND :
 X1 -- DETAIL MARK NO.
 X001 -- REFER SHEET NO.
 1. F.F.L. -- FINISHED FLOOR LEVEL
 2. S.F.L. -- STRUCTURAL FLOOR LEVEL
 3. (R) -- REVERSED DETAIL
 4. --- 3mm THK. ALUM. CEILING

JOB NO. : J-853
 PROJECT : PROPOSED RESIDENTIAL DEVELOPMENT AT N.K.I.L. 6542 YIN PING ROAD KOWLOON
 TITLE : ALUM. CEILING FOR ALC-103 OF LVY/DIN AT TOWER 1 FLAT B (6/F~23/F) (EXCEPT 13/F, 14/F)
 DATE : 29-JUL-21 SCALE : 1 : 40 (A3)
 DRAWN BY : LHR CHECKED BY :
 MIDI ALUMINIUM FABRICATOR LTD.
 Units 6-8, Sunny Industrial Centre, 1/F
 610 Che Kwo Ling Road, Kowloon
 Tel: 23489211-4 Fax: (852) 2727666
 DWG NO. : J853-SD-ALC-4103 REV. : B

CEILING MARK	TYPE	FLAT	FLOOR(S)	TOTAL
ALC-104/T1B	NORMAL	B	6/F~23/F	16

B.O. REF. :

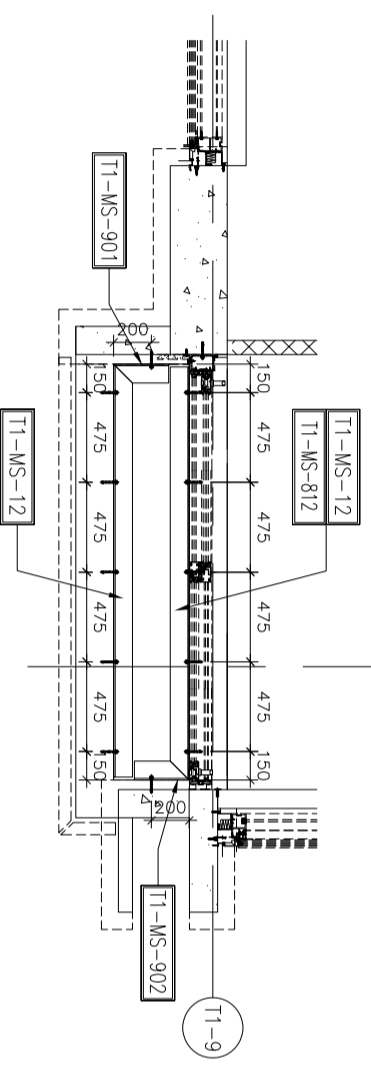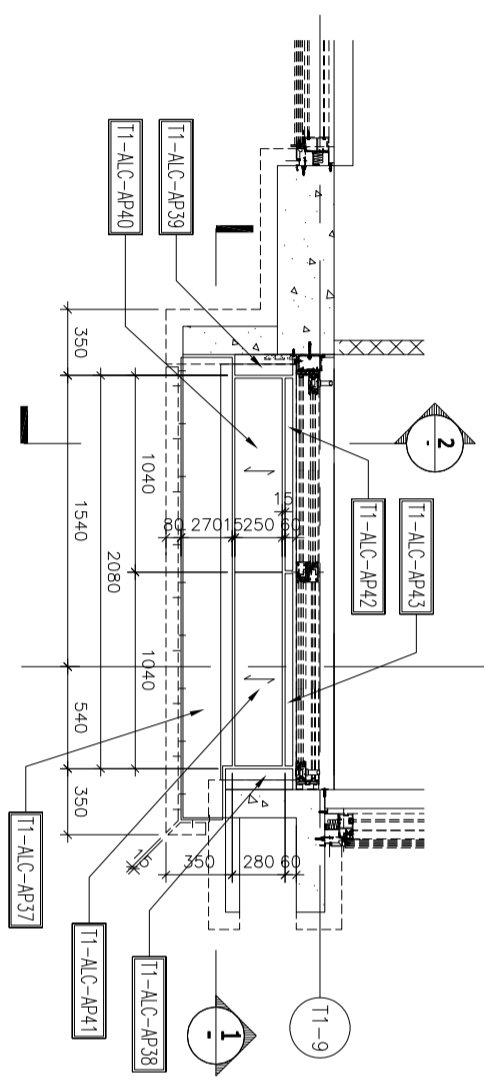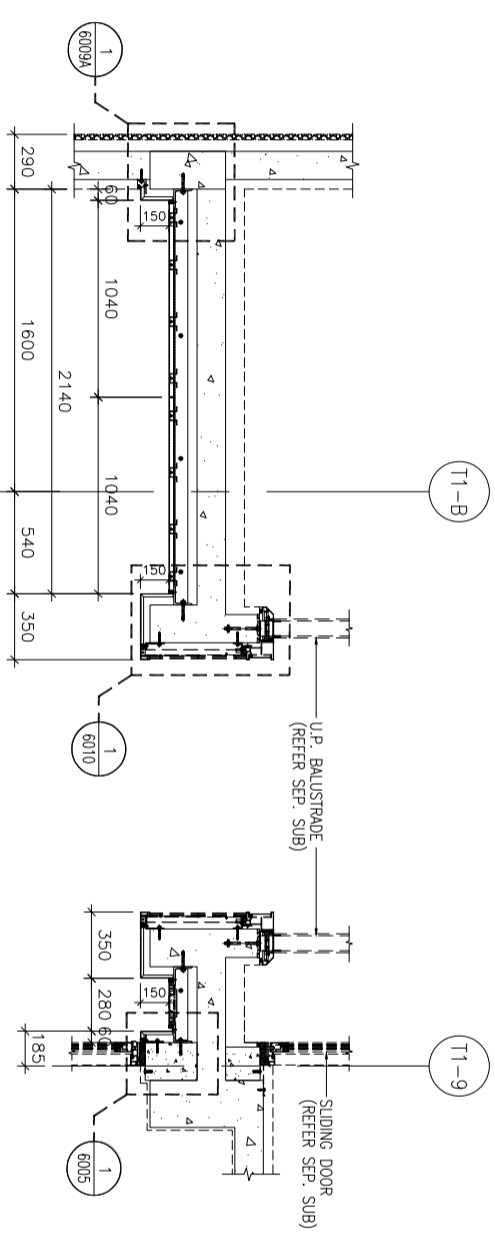

CLIENT :
SHIMAO GROUP HOLDINGS LIMITED

ARCHITECT :
WONG TUNG & PARTNERS LIMITED
ARCHITECTS & PLANNERS

MAIN CONTRACTOR :
協興建築有限公司
HIP HING CONSTRUCTION CO. LTD

STRUCTURAL ENGINEER :
ICMA C M WONG & ASSOCIATES LTD
黃志明建築工程師有限公司

FAÇADE CONSULTANT :
WEINHARDT

NOTE :
1. ALL DIMENSIONS ARE IN mm.
2. ALL ELEVATIONS ARE VIEWED FROM OUTSIDE.
3. ALL DIMENSIONS TO BE VERIFIED ON SITE BEFORE FABRICATION.

LEGEND :
X1 --- DETAIL MARK NO.
X001 --- REFER SHEET NO.

1. F.F.L. --- FINISHED FLOOR LEVEL
2. S.F.L. --- STRUCTURAL FLOOR LEVEL
3. (R) --- REVERSED DETAIL
4. [Hatched Box] --- 3mm THK ALUM CEILING

NO.	DATE	REVISION SUBJECT TO ARCH/COMMENT	BY
B	28/07/2022	REVISION SUBJECT TO ARCH/COMMENT	LHR
A	04/07/2022	REVISION SUBJECT TO ARCH/COMMENT	LHR

JOB NO. : J-853

PROJECT : PROPOSED RESIDENTIAL DEVELOPMENT AT N.K.I.L. 6542 YIN PING ROAD KOWLOON

TITLE : ALUM. CEILING FOR ALC-104 OF ENSUITE 2 AT TOWER 1 FLAT B (6/F~23/F) (EXCEPT 13/F, 14/F)




DATE : 29-JUL-21 SCALE : 1 : 40 (A3)

DRAWN BY : LHR CHECKED BY :

MIDI 美特鋁質有限公司
MIDI ALUMINIUM FABRICATOR LTD.
Units 6-8, Sunny Industrial Centre, 1/F
610 Cho Kwo Ling Road, Kowloon
Tel: 23489211-4 Fax: (852) 27272666
DWG NO. : J853-SD-ALC-4104 REV. : B

CEILING MARK	TYPE	FLAT	FLOOR(S)	TOTAL
ALC-104A/T1B	NORMAL	B	5/F	1

B.O. REF. :

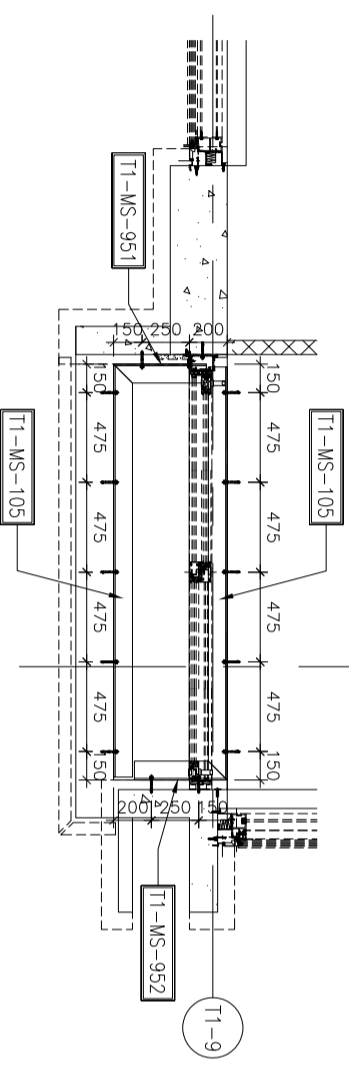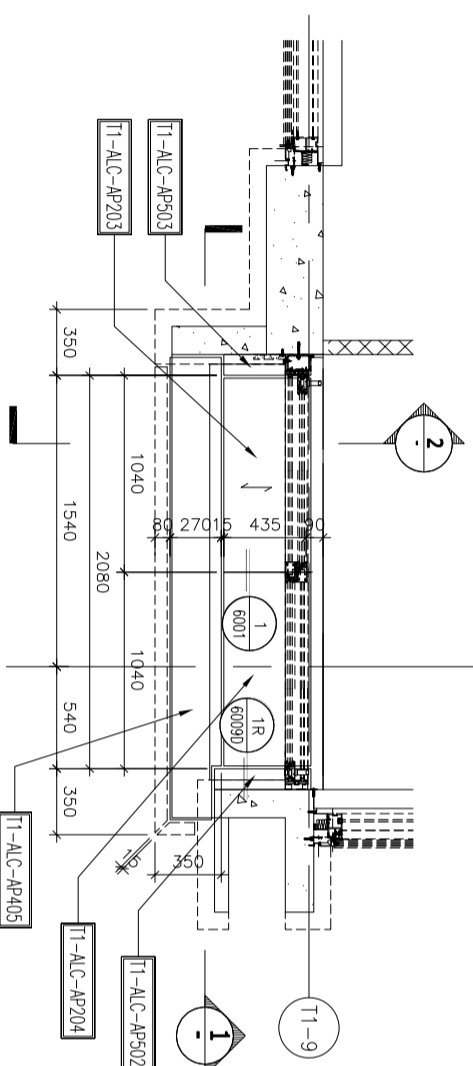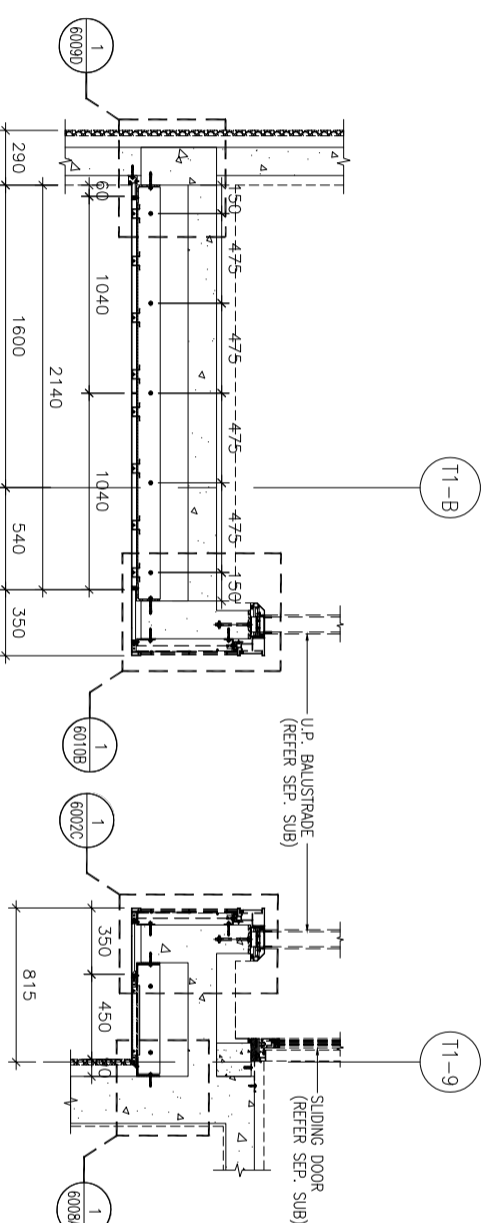

PART PLAN FOR STEEL FRAME & FIXING

REFLECTIVE CEILING PART PLAN

NO.	DATE	REVISION	BY
J-853			

PROJECT : PROPOSED RESIDENTIAL DEVELOPMENT AT N.K.I.L. 6542 YIN PING ROAD KOWLOON

TITLE : ALUM. CEILING FOR ALC-104A OF ENSUITE 2 AT TOWER 1 FLAT B (5/F)

DATE : 29-JUL-21 SCALE : 1 : 40 (A3)

DRAWN BY : LHR CHECKED BY :

MIDI ALUMINIUM FABRICATOR LTD.
Units 6-8, Sunny Industrial Centre, 1/F
610 Cho Kwo Ling Road, Kowloon
Tel:23489211-4 Fax:(852)2727666
DWG NO. : J853-SD-ALC-4104A REV. : B

CLIENT : SHIMAO GROUP HOLDINGS LIMITED

ARCHITECT : WONG TUNG & PARTNERS LIMITED ARCHITECTS & PLANNERS

MAIN CONTRACTOR : 協興建築有限公司 HIP HING CONSTRUCTION CO.LTD




STRUCTURAL ENGINEER : C M WONG & ASSOCIATES LTD 黃志明建築工程師有限公司

FAÇADE CONSULTANT : WEINHARDT

NOTE :
1. ALL DIMENSIONS ARE IN mm.
2. ALL ELEVATIONS ARE VIEWED FROM OUTSIDE.
3. ALL DIMENSIONS TO BE VERIFIED ON SITE BEFORE FABRICATION.
LEGEND :
X1 --- DETAIL MARK NO.
X001 --- REFER SHEET NO.
1. F.F.L. --- FINISHED FLOOR LEVEL
2. S.F.L. --- STRUCTURAL FLOOR LEVEL
3. (R) --- REVERSED DETAIL
4. [Pattern] --- 3mm THK ALUM CEILING

CEILING MARK	TYPE	FLAT	FLOOR(S)	TOTAL
ALC-206A/72B	NORMAL	B	5/F	1

B.O. REF. :

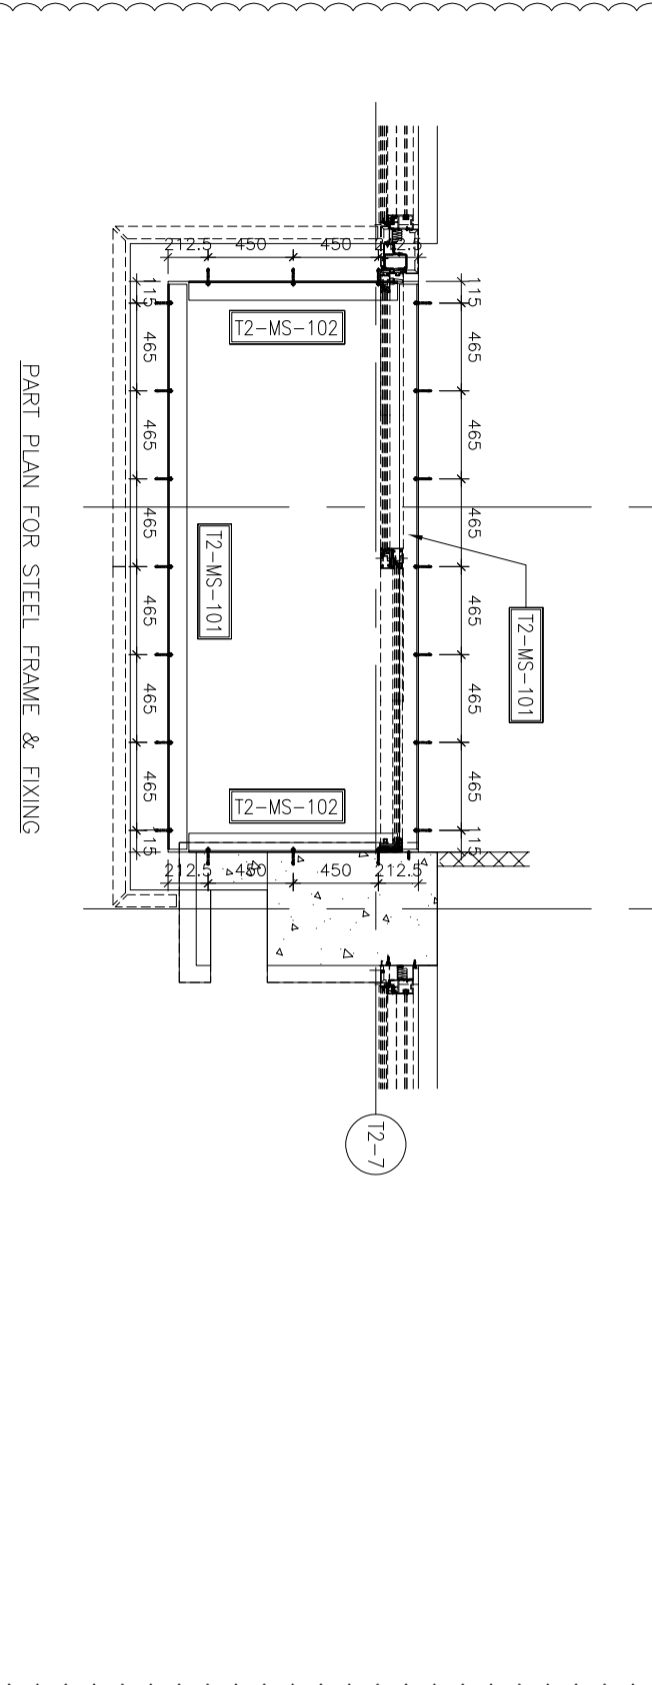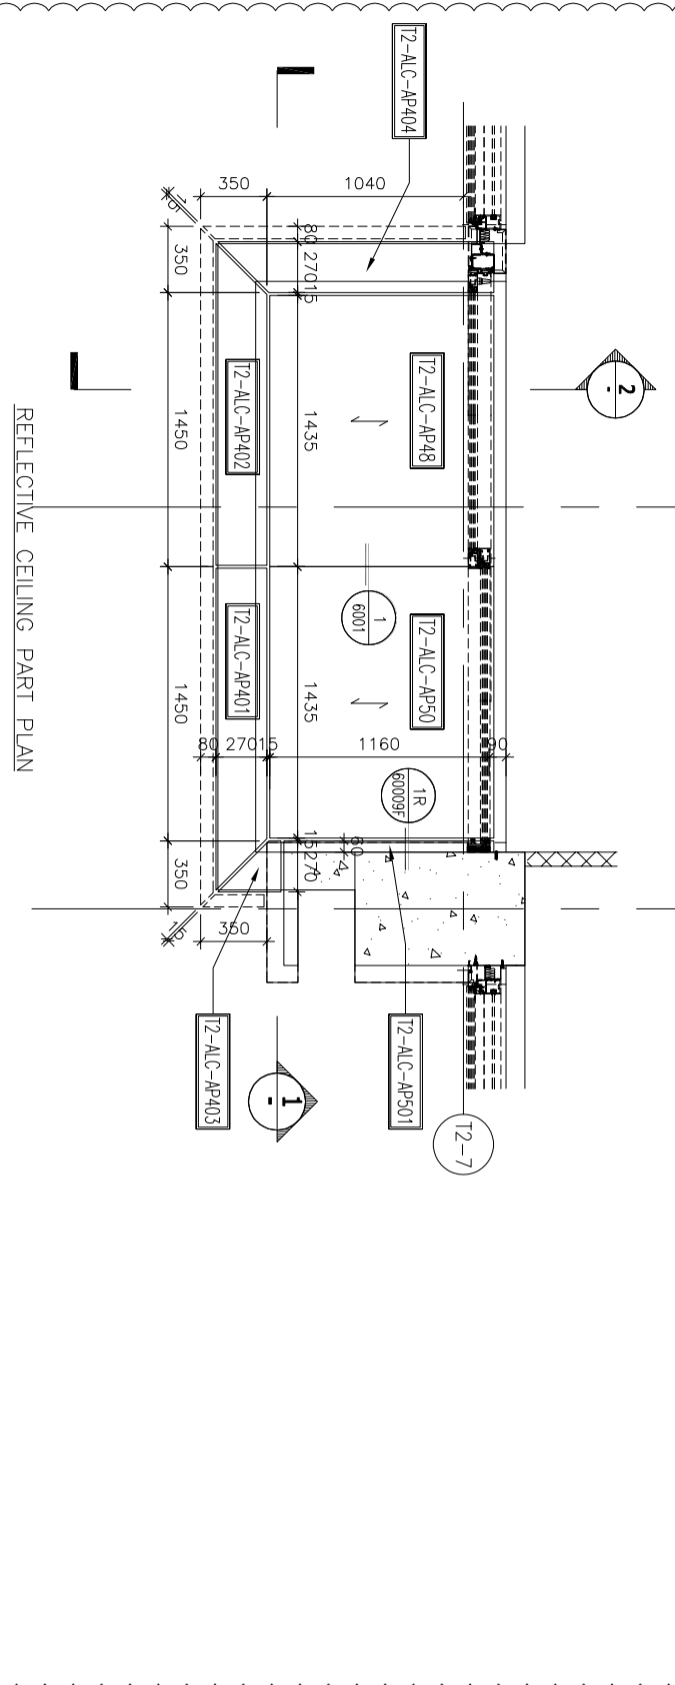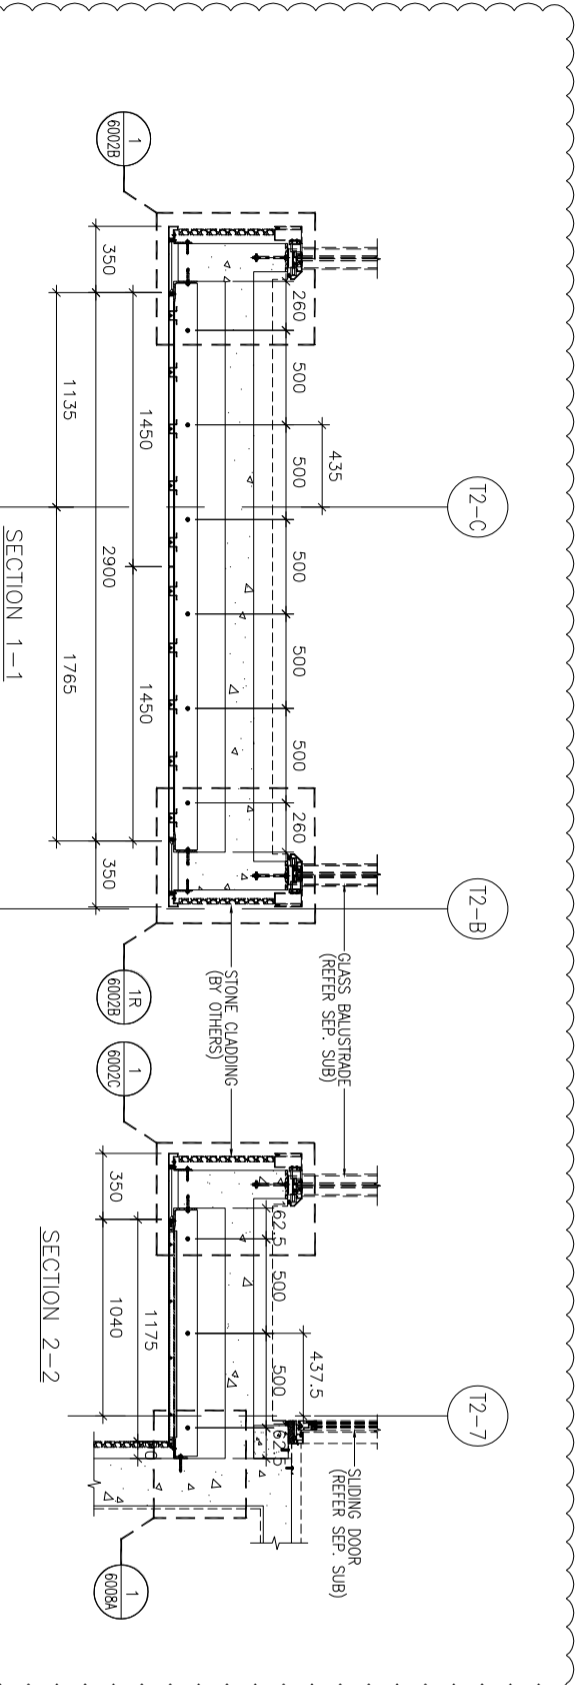

DATE	28/07/2022	REVISION SUBJECT TO ARCH/COMMENT	LHR
NO.	A	04/01/2022	REVISION SUBJECT TO ARCH/COMMENT
DATE			REVISION

JOB NO. : J-853

PROJECT : PROPOSED RESIDENTIAL DEVELOPMENT AT N.K.I.L. 6542 YIN PING ROAD KOWLOON

TITLE : ALUM. CEILING FOR ALC-206A OF LIV./DIN. AT TOWER 2 FLAT B (5/F)

DATE : 02-AUG-21 SCALE : 1 : 40 (A3)

DRAWN BY : LHR CHECKED BY :



Units 6-8, Sunray Industrial Centre, 1/F
610 Che Kwo Ling Road, Kowloon
Tel:23489211-4 Fax:85227272666

DWG NO. : J853-SD-ALC-4209 REV. : B

MAIN CONTRACTOR : 協興建築有限公司
HP HING CONSTRUCTION CO LTD

STRUCTURAL ENGINEER : ICMA C M WONG & ASSOCIATES LTD
黃志明建築工程師有限公司


FAÇADE CONSULTANT : WEINHARDT

NOTE :
1. ALL DIMENSIONS ARE IN mm.
2. ALL ELEVATIONS ARE VIEWED FROM OUTSIDE.
3. ALL DIMENSIONS TO BE VERIFIED ON SITE BEFORE FABRICATION.

LEGEND :
X1 --- DETAIL MARK NO.
X001 --- REFER SHEET NO.
1. F.F.L.--FINISHED FLOOR LEVEL
2. S.F.L.--STRUCTURAL FLOOR LEVEL
3. (R) ---REVERSED DETAIL
4. ---3mm THK. ALUM CEILING

CEILING MARK	TYPE	FLAT	FLOOR(S)	TOTAL
ALC-207A/72C	NORMAL	C	5/F	1


B.O. REF. :

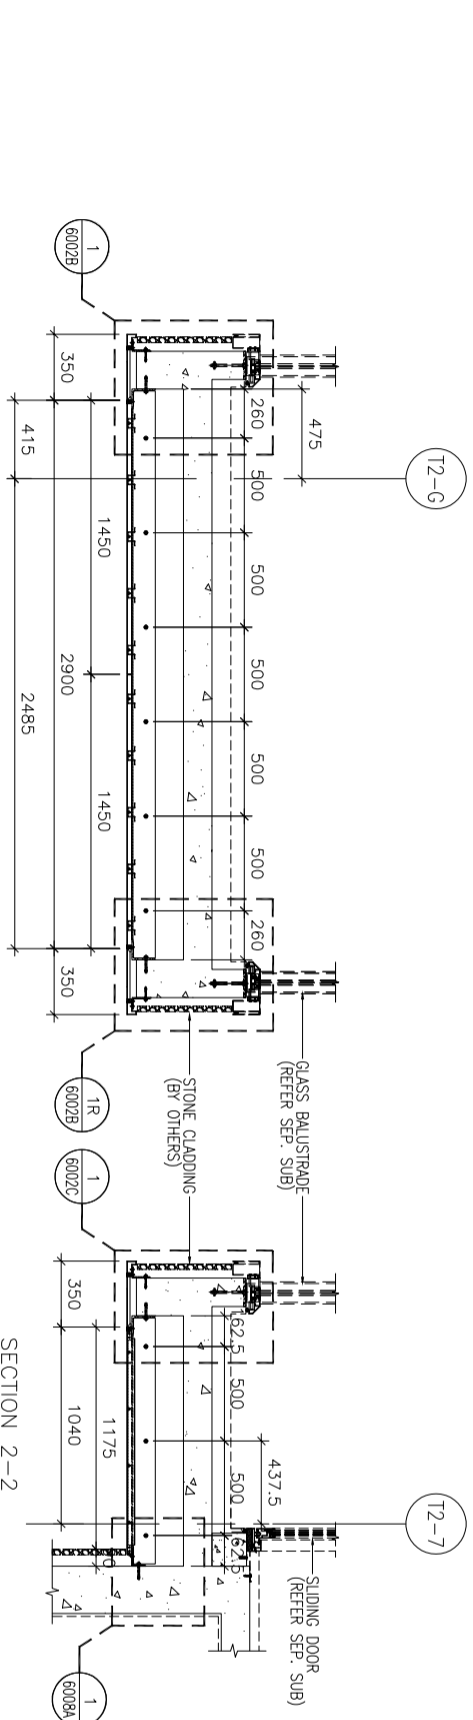

SECTION 1-1

SECTION 2-2

REFLECTIVE CEILING PART PLAN

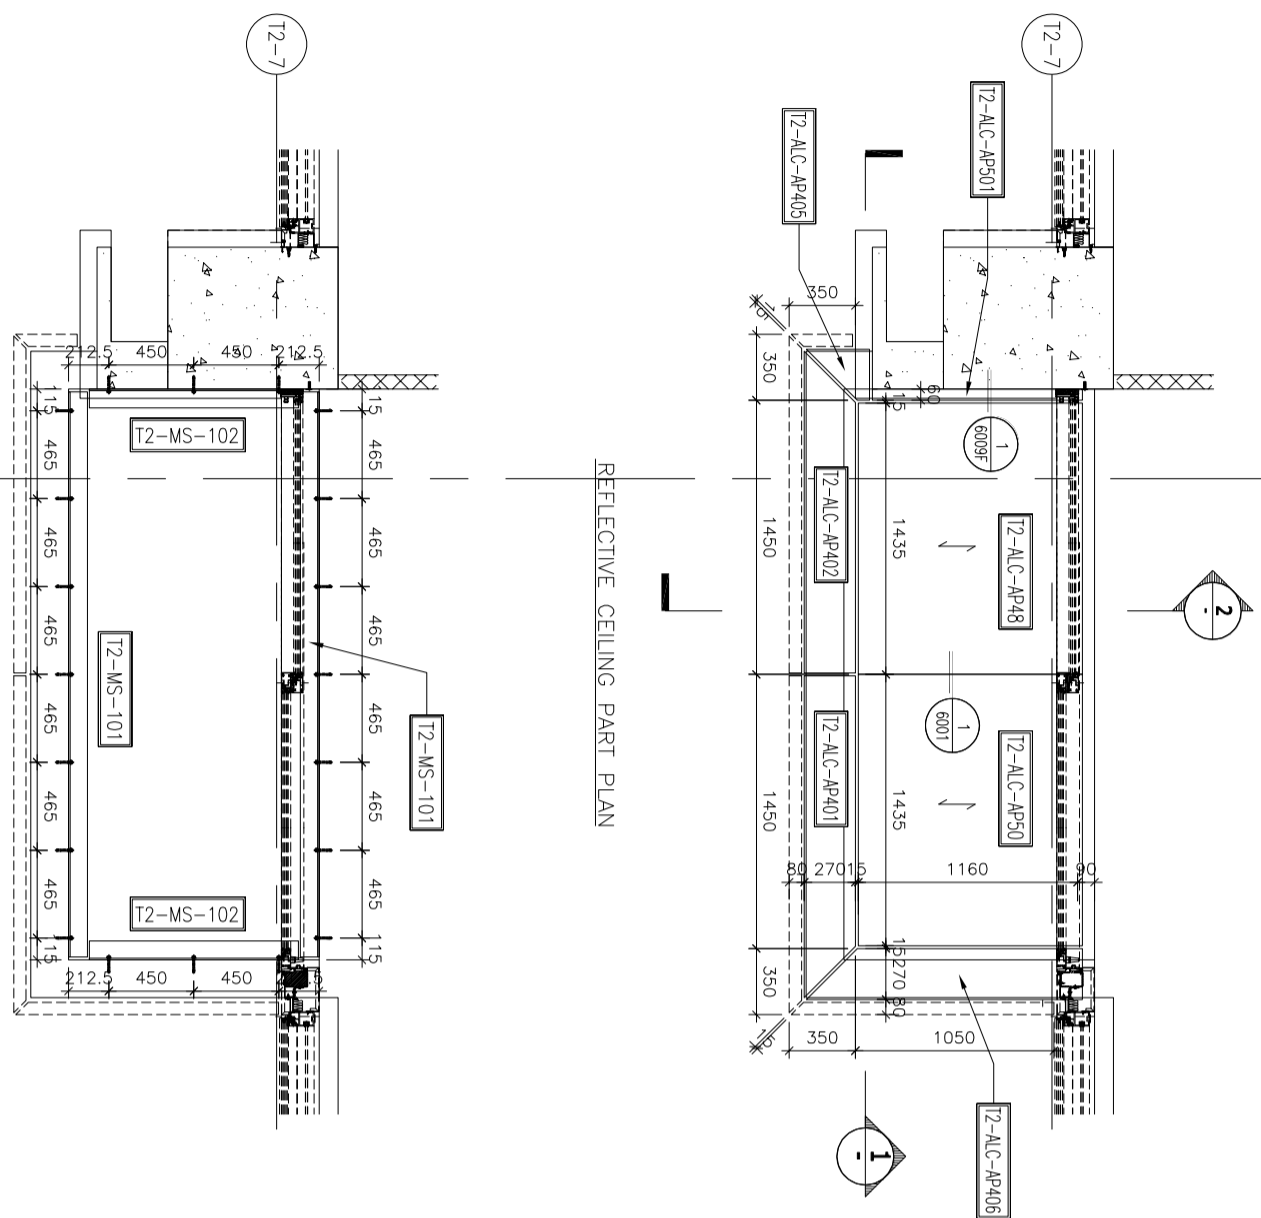

PART PLAN FOR STEEL FRAME & FIXING

B.O. REF. :	
-------------	--

CLIENT :
SHIMAO GROUP HOLDINGS LIMITED

ARCHITECT :
WONG TUNG & PARTNERS LIMITED
ARCHITECTS & PLANNERS



MAIN CONTRACTOR :
協興建築有限公司
HIP HING CONSTRUCTION CO. LTD

STRUCTURAL ENGINEER :

ICMA C M WONG & ASSOCIATES LTD
黃志明建築工程師有限公司

FAÇADE CONSULTANT :



NOTE :
1. ALL DIMENSIONS ARE IN mm.
2. ALL ELEVATIONS ARE VIEWED FROM OUTSIDE.
3. ALL DIMENSIONS TO BE VERIFIED ON SITE BEFORE FABRICATION.

LEGEND :

- X1 --- DETAIL MARK NO.
- X001 --- REFER SHEET NO.
- 1. F.F.L. --- FINISHED FLOOR LEVEL
- 2. S.F.L. --- STRUCTURAL FLOOR LEVEL
- 3. (R) --- REVERSED DETAIL
- 4. --- 3mm THK. ALUM. CEILING

NO.	DATE	REVISION	SUBJECT TO REVISION
B	28/07/2022	REVISION SUBJECT TO ARCHITECTMENT	LHR
A	04/01/2022	REVISION SUBJECT TO ARCHITECTMENT	LHR

JOB NO. : J-853

PROJECT :
PROPOSED RESIDENTIAL DEVELOPMENT AT N.K.I.L. 6542
YIN PING ROAD
KOWLOON

TITLE :
ALUM. CEILING FOR ALC-207A OF LIV./DIN. AT TOWER 2 FLAT C (5/F)

DATE : 02-AUG-21 SCALE : 1 : 40 (A3)

DRAWN BY : LHR CHECKED BY :

MIDI ALUMINIUM FABRICATOR LTD.
Units 6-8, Sunray Industrial Centre, 1/F
610 Che Kwo Ling Road, Kowloon
Tel: 23489211-4 Fax: (852) 27272666
DWG NO. : J853-SD-ALC-4210 REV. : B

CEILING MARK	TYPE	FLAT	FLOOR(S)	TOTAL
ALC-208A/72C	NORMAL	C	5/F	1

B.O. REF. :

CLIENT :
SHIMAO GROUP HOLDINGS LIMITED

ARCHITECT :
WONG TUNG & PARTNERS LIMITED
ARCHITECTS & PLANNERS

MAIN CONTRACTOR :
協興建築有限公司
HIP HING CONSTRUCTION CO. LTD

STRUCTURAL ENGINEER :

ICMA C M WONG & ASSOCIATES LTD
黃志明建築工程師有限公司

FAÇADE CONSULTANT:

WEINHARDT

NOTE :
1. ALL DIMENSIONS ARE IN mm.
2. ALL ELEVATIONS ARE VIEWED FROM OUTSIDE.
3. ALL DIMENSIONS TO BE VERIFIED ON SITE BEFORE FABRICATION.

LEGEND :

- X1 --- DETAIL MARK NO.
X001 --- REFER SHEET NO.
1. F.F.L. --- FINISHED FLOOR LEVEL
2. S.F.L. --- STRUCTURAL FLOOR LEVEL
3. (R) --- REVERSED DETAIL
4. --- 3mm THK. ALUM. CEILING

NO.	DATE	REVISION SUBJECT TO ARCH/COMMENT	BY
B	28/07/2022	REVISION SUBJECT TO ARCH/COMMENT	LHR
A	04/01/2022	REVISION SUBJECT TO ARCH/COMMENT	LHR

JOB NO. : J-853

PROJECT :
PROPOSED RESIDENTIAL DEVELOPMENT AT N.K.I.L. 6542
YIN PING ROAD
KOWLOON


TITLE :
ALUM. CEILING FOR ALC-208A OF MASTER ENSUITE AT TOWER 2 FLAT C (5/F)

DATE : 02-AUG-21 SCALE : 1 : 40 (A3)

DRAWN BY : LHR CHECKED BY :

美特鋁質有限公司
MIDI ALUMINIUM FABRICATOR LTD.
Units 6-8, Sunny Industrial Centre, 1/F
610 Che Kwo Ling Road, Kowloon
Tel:23489211-4 Fax:8522727666

DWG NO. : J853-SD-ALC-4211 REV. : B

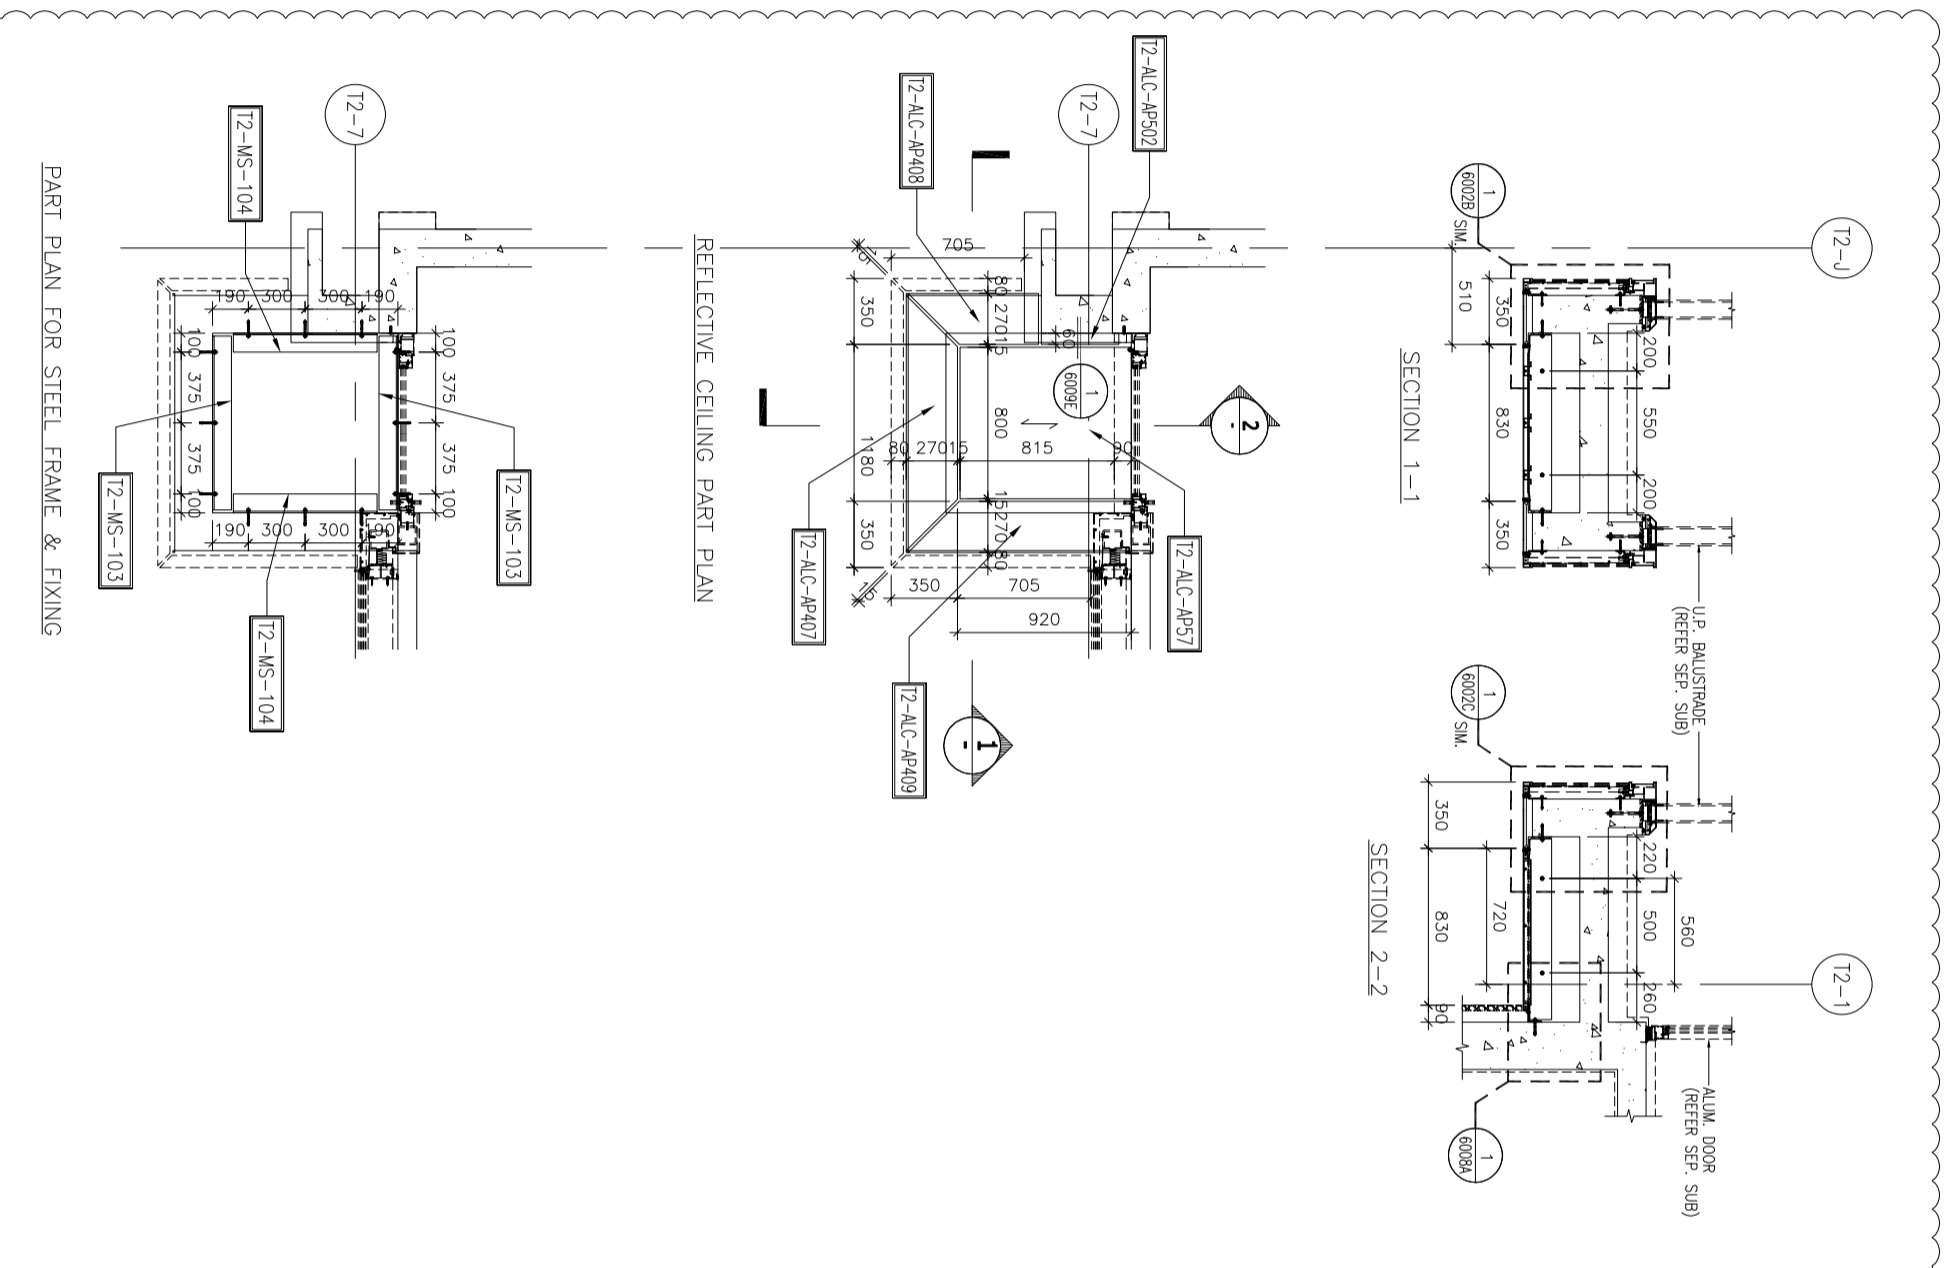

PART PLAN FOR STEEL FRAME & FIXING




REFLECTIVE CEILING PART PLAN

SECTION 1-1

SECTION 2-2

CEILING MARK	TYPE	FLAT	FLOOR(S)	TOTAL
ALC-209/72A	NORMAL	A	17/F~23/F	7

B.O. REF. :

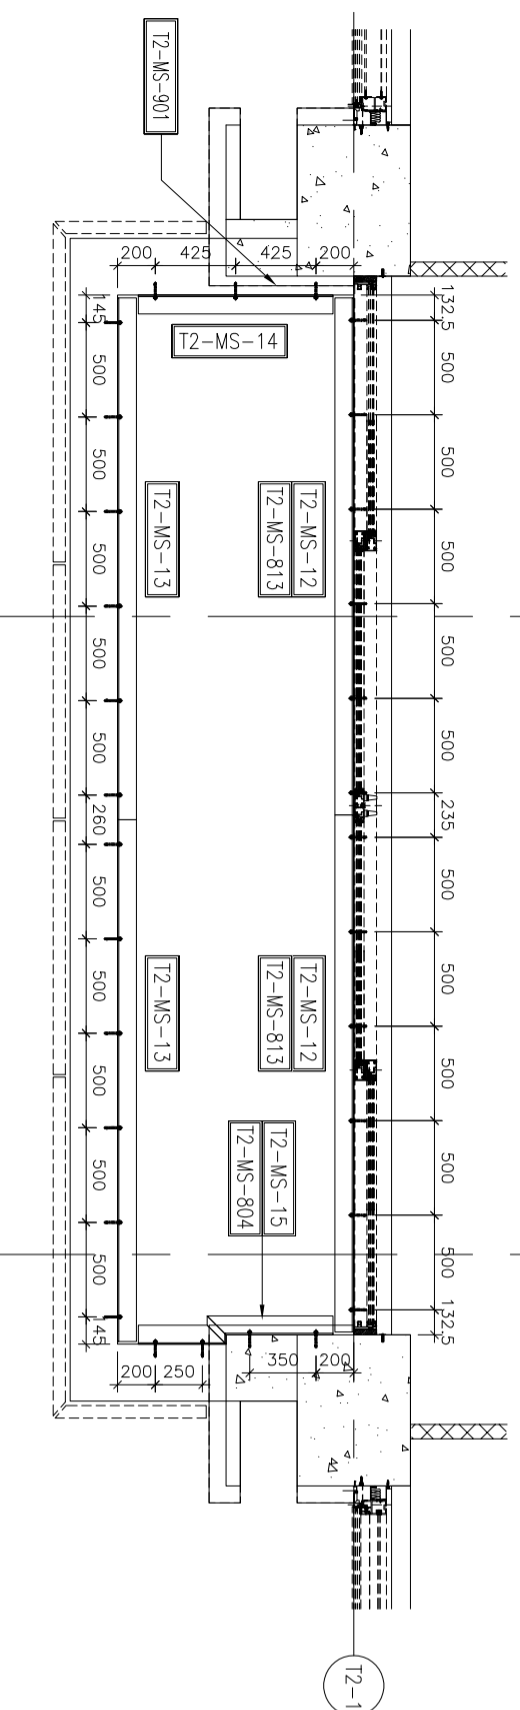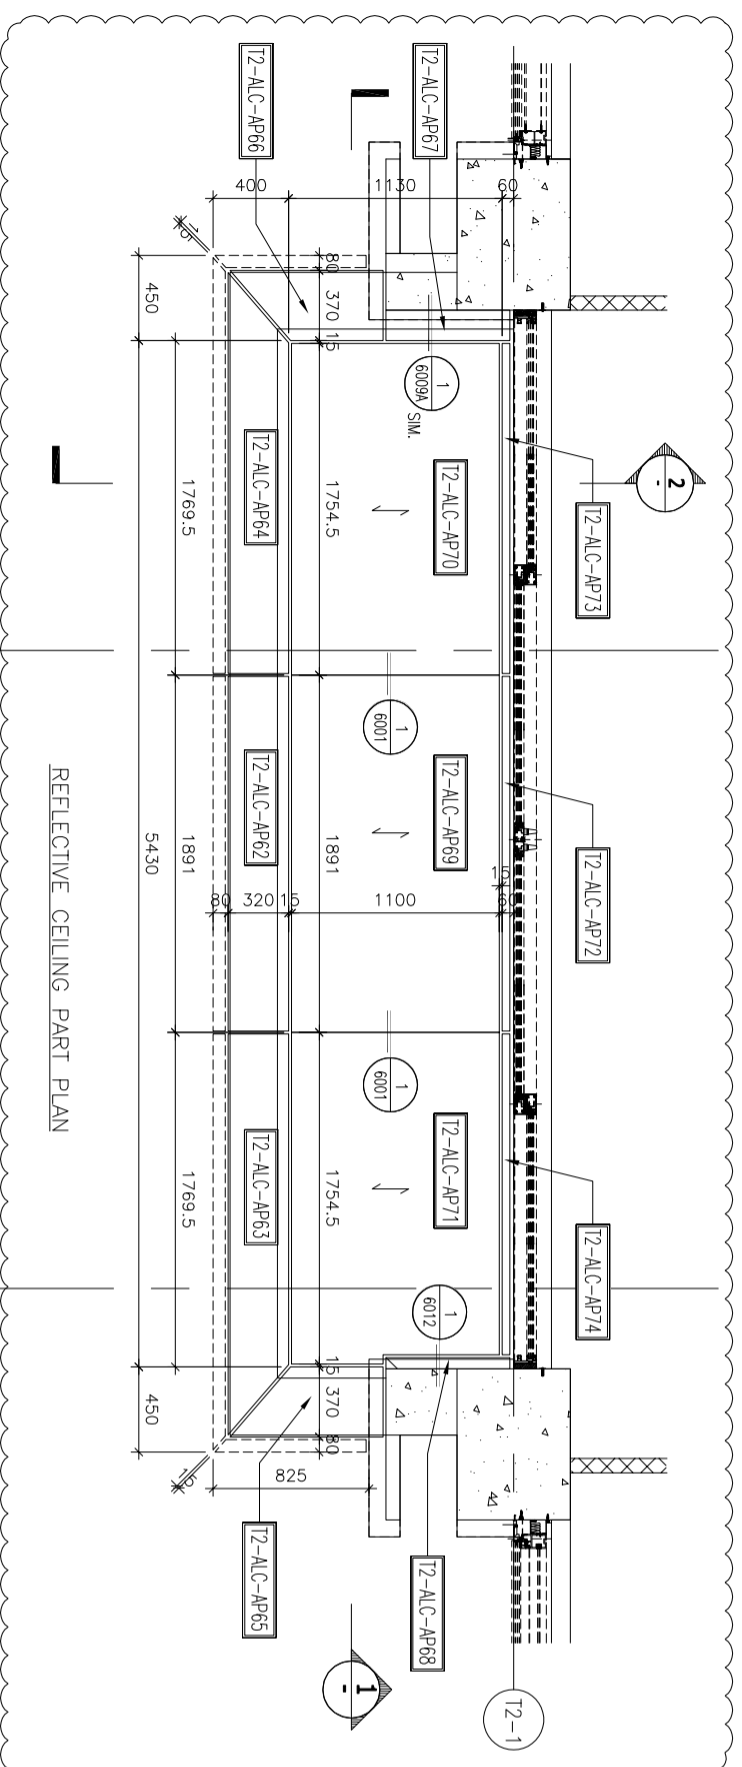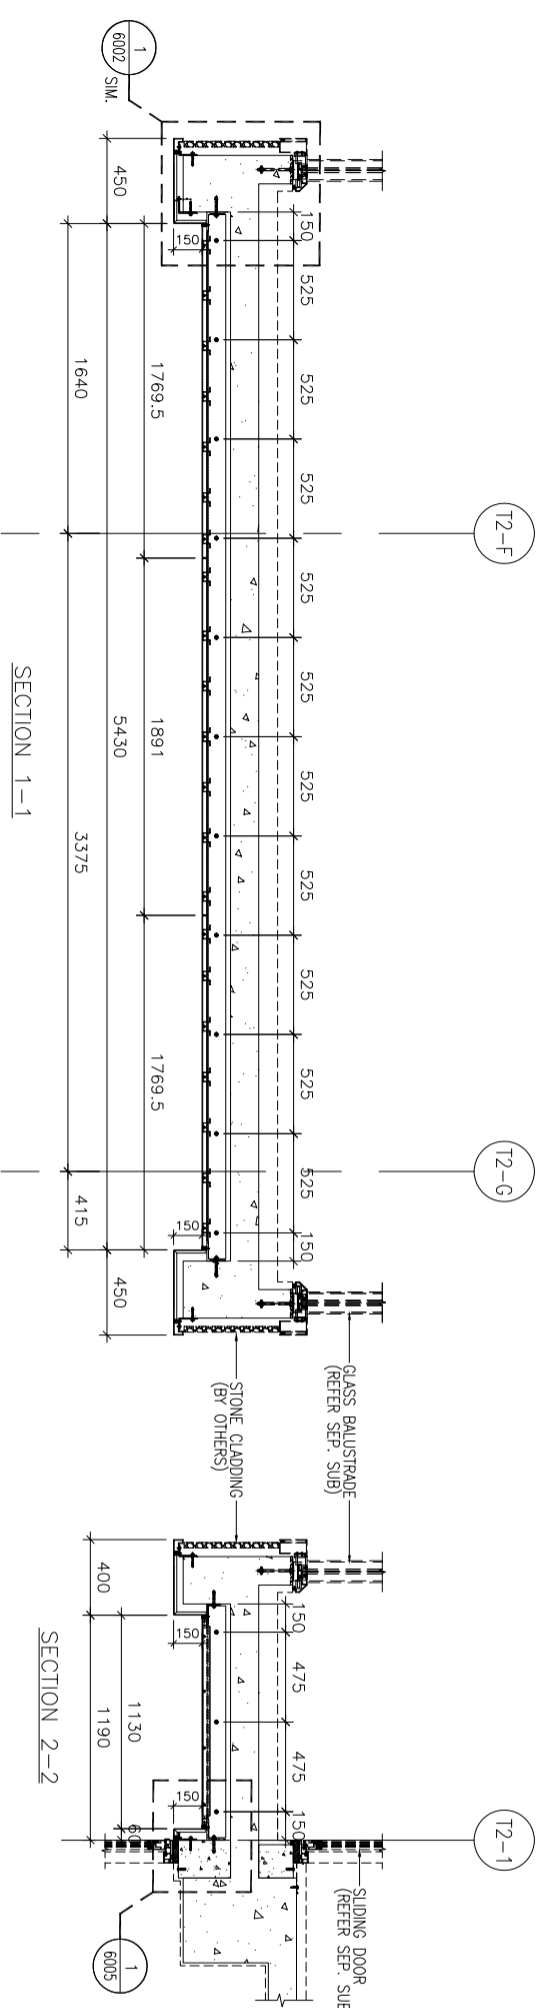

PART PLAN FOR STEEL FRAME & FIXING

CLIENT :
SHIMAO GROUP HOLDINGS LIMITED

ARCHITECT :
WONG TUNG & PARTNERS LIMITED
ARCHITECTS & PLANNERS

MAIN CONTRACTOR :
協興建築有限公司
HIP HING CONSTRUCTION CO. LTD

STRUCTURAL ENGINEER :
ICMA C M WONG & ASSOCIATES LTD
黃志明建築工程師有限公司

FAÇADE CONSULTANT :
WEINHARDT

NOTE :
1. ALL DIMENSIONS ARE IN mm.
2. ALL ELEVATIONS ARE VIEWED FROM OUTSIDE.
3. ALL DIMENSIONS TO BE VERIFIED ON SITE BEFORE FABRICATION.

LEGEND :
X1 --- DETAIL MARK NO.
X001 --- REFER SHEET NO.
1. F.F.L. --- FINISHED FLOOR LEVEL
2. S.F.L. --- STRUCTURAL FLOOR LEVEL
3. (R) --- REVERSED DETAIL
4. [Pattern] --- 3mm THK. ALUM. CEILING

NO.	DATE	REVISION
B	28/07/2022	REVISION SUBJECT TO ARCH/COMMENT
A	04/07/2022	REVISION SUBJECT TO ARCH/COMMENT




JOB NO. : J-853
PROJECT : PROPOSED RESIDENTIAL DEVELOPMENT AT N.K.I.L. 6542 YIN PING ROAD KOWLOON

TITLE : ALUM. CEILING FOR ALC-209 OF LV./DIN. AT TOWER 2 FLAT A (17/F~23/F) (EXCEPT 24/F)

DATE : 02-AUG-21 SCALE : 1 : 40 (A3)
DRAWN BY : LHR CHECKED BY :
美特鋁質有限公司
MIDI ALUMINIUM FABRICATOR LTD.
Units 6-8, Sunny Industrial Centre, 1/F
610 Che Kwo Ling Road, Kowloon
Tel:23489211-4 Fax:8522727666
DWG NO. : J853-SD-ALC-4213 REV. : B

CEILING MARK	TYPE	FLAT	FLOOR(S)	TOTAL
ALC-209A/T2A	NORMAL	A	25/F~26/F	2

B.O. REF. :

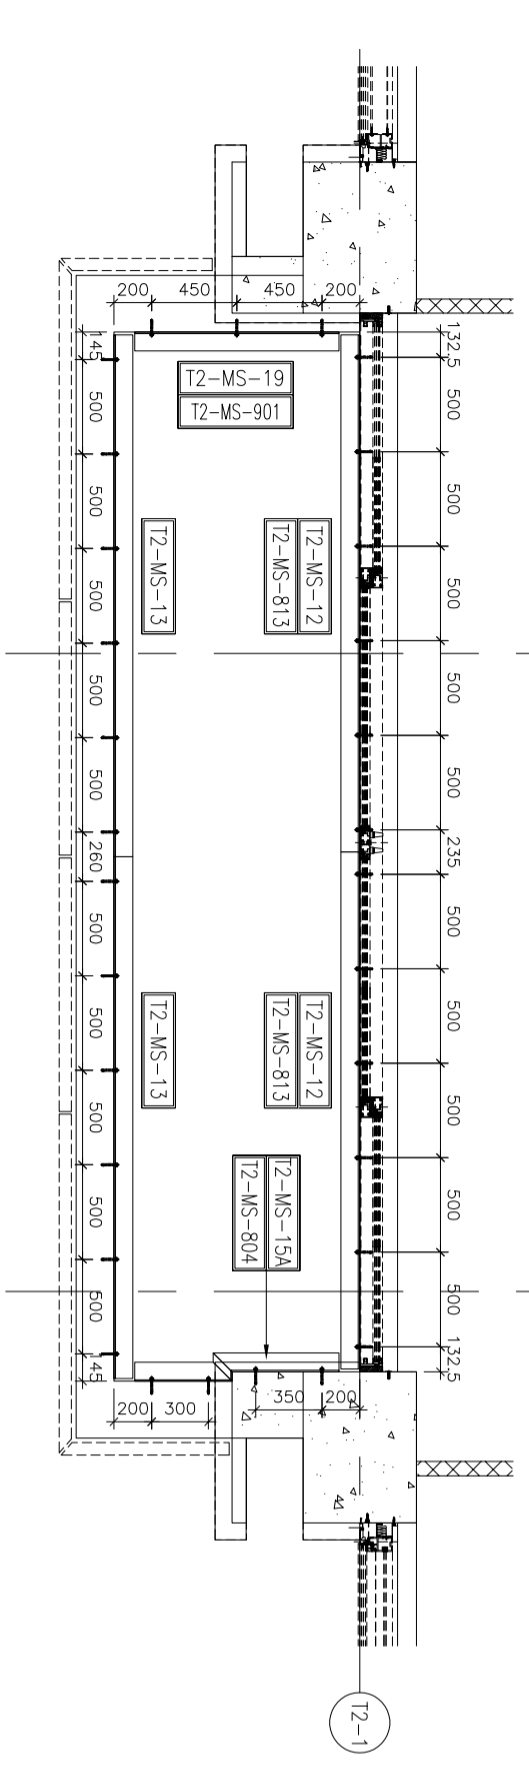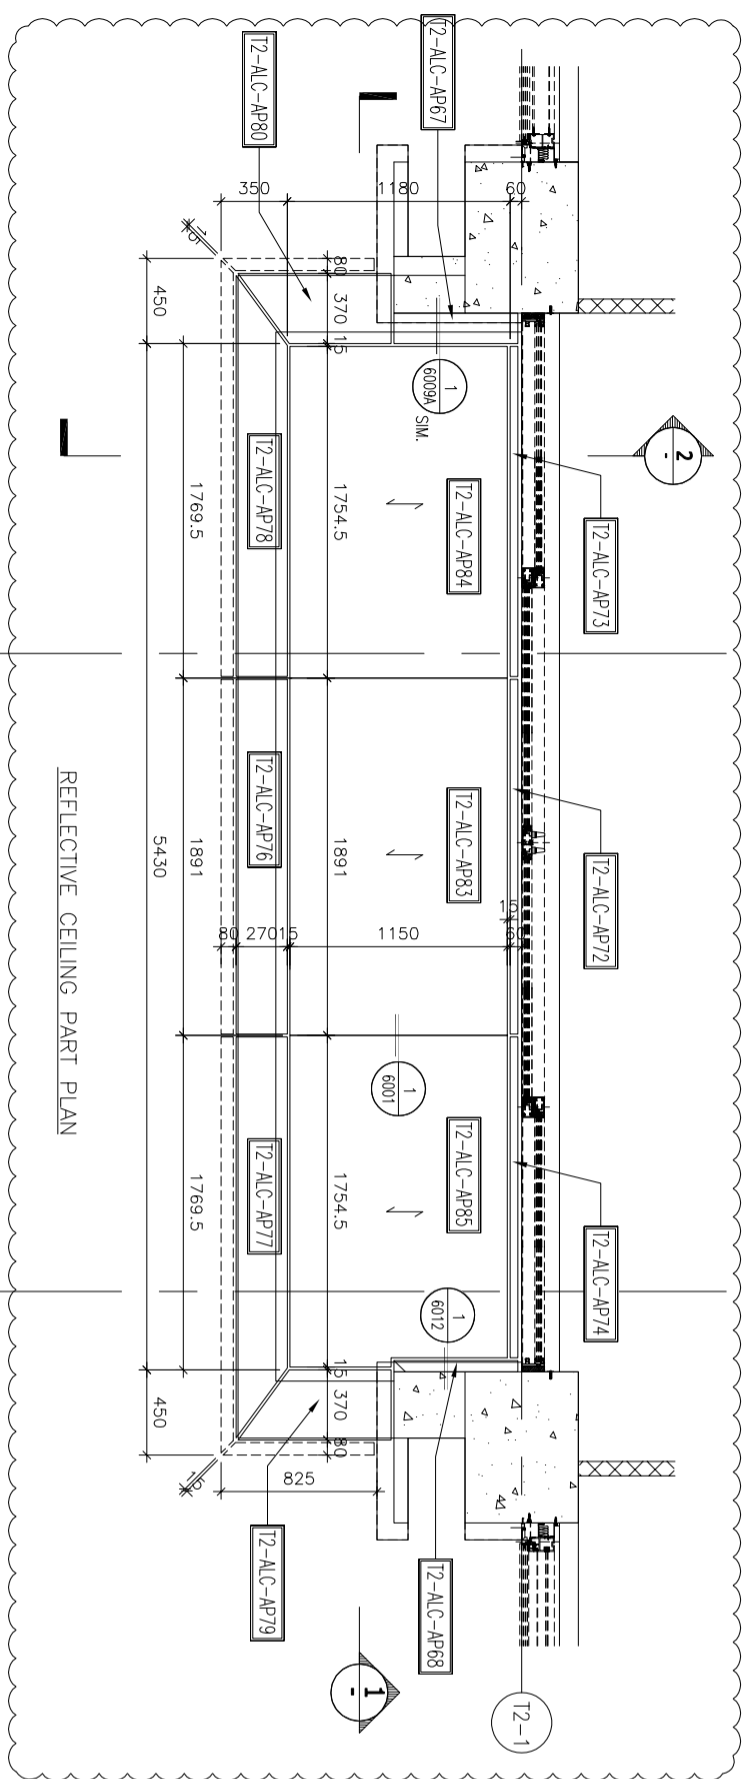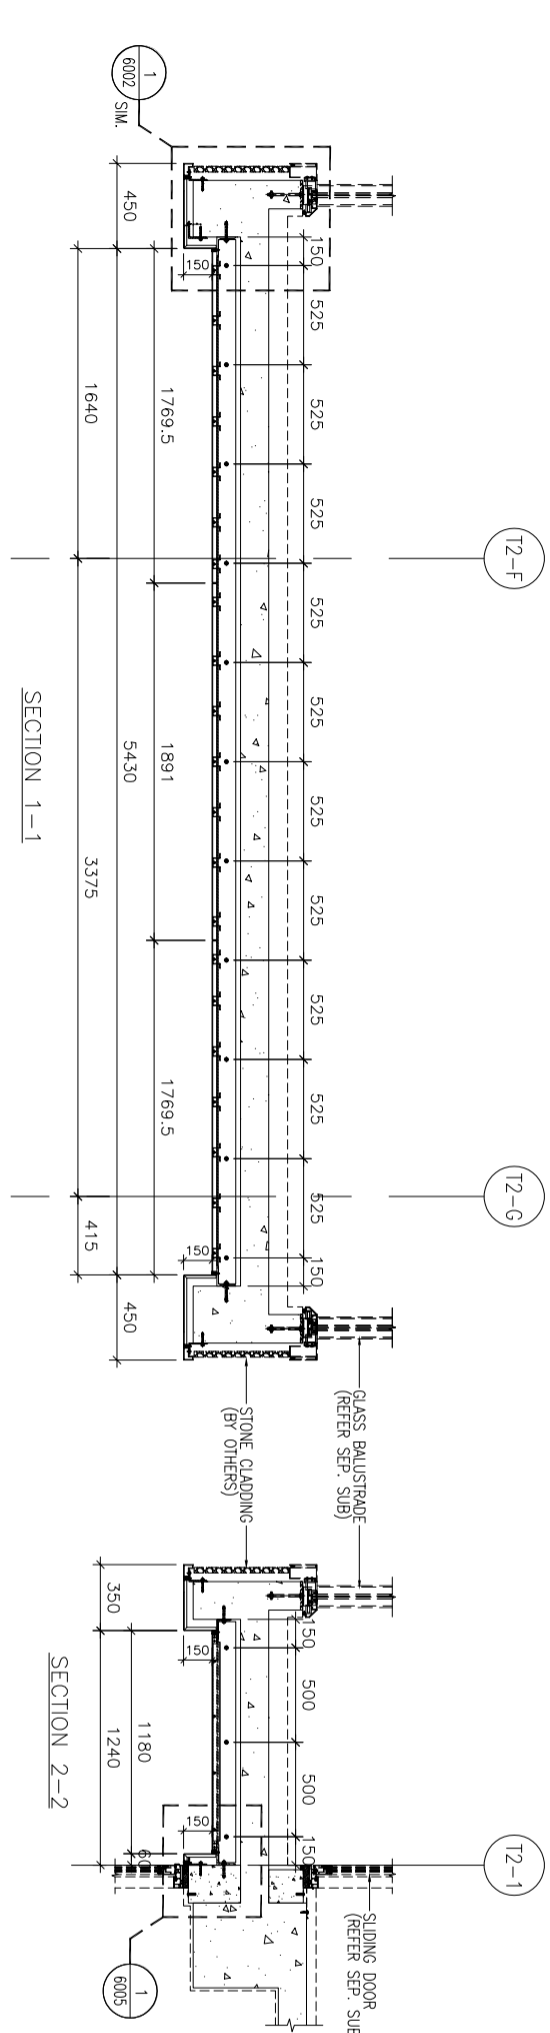

PART PLAN FOR STEEL FRAME & FIXING




CLIENT : SHIMAO GROUP HOLDINGS LIMITED
 ARCHITECT : WONG TUNG & PARTNERS LIMITED ARCHITECTS & PLANNERS
 MAIN CONTRACTOR : 協興建築有限公司 HHP HING CONSTRUCTION CO. LTD
 STRUCTURAL ENGINEER : ICMA C M WONG & ASSOCIATES LTD 黃志明建築工程師有限公司
 FACADE CONSULTANT : WEINHARDT

NOTE :
 1. ALL DIMENSIONS ARE IN mm.
 2. ALL ELEVATIONS ARE VIEWED FROM OUTSIDE.
 3. ALL DIMENSIONS TO BE VERIFIED ON SITE BEFORE FABRICATION.
 LEGEND :
 X1 --- DETAIL MARK NO.
 X001 --- REFER SHEET NO.
 1. F.F.L. --- FINISHED FLOOR LEVEL
 2. S.F.L. --- STRUCTURAL FLOOR LEVEL
 3. (R) --- REVERSED DETAIL
 4. --- 3mm THK. ALUM CEILING

NO.	DATE	REVISION	BY
JOB NO. :	J-853		
PROJECT :	PROPOSED RESIDENTIAL DEVELOPMENT AT N.K.I.L. 6542 YIN PING ROAD KOWLOON		
TITLE :	ALUM. CEILING FOR ALC-209A OF LIV./DIN. AT TOWER 2 FLAT A (25/F~26/F)		
DATE :	30-JUL-22	SCALE :	1 : 40 (A3)
DRAWN BY :	LHR	CHECKED BY :	
MIDI ALUMINIUM FABRICATOR LTD. Units 6-8, Sunny Industrial Centre, 1/F 610 Cho Kwo Ling Road, Kowloon Tel: 23489211-4 Fax: (852) 2727666 DWG NO. : J853-SD-ALC-4213A REV. : B			

CEILING MARK	TYPE	FLAT	FLOOR(S)	TOTAL
ALC-309/73A	NORMAL	A	17/F~25/F	8

B.O. REF. :

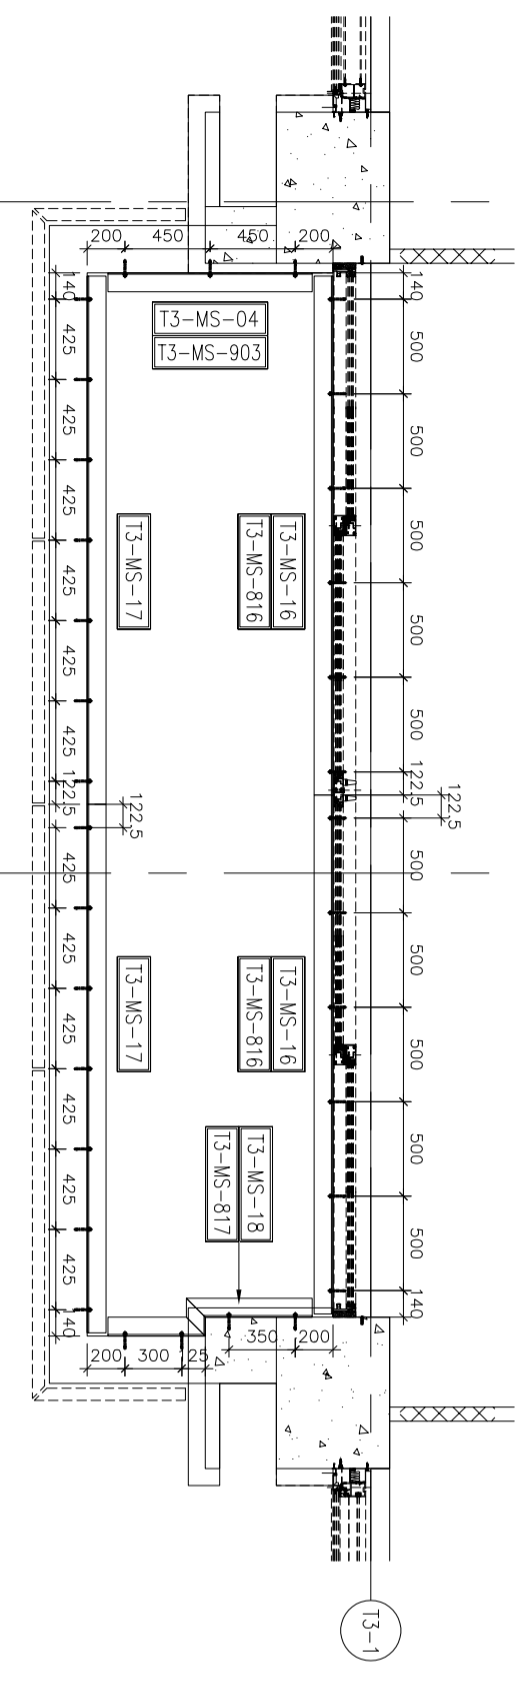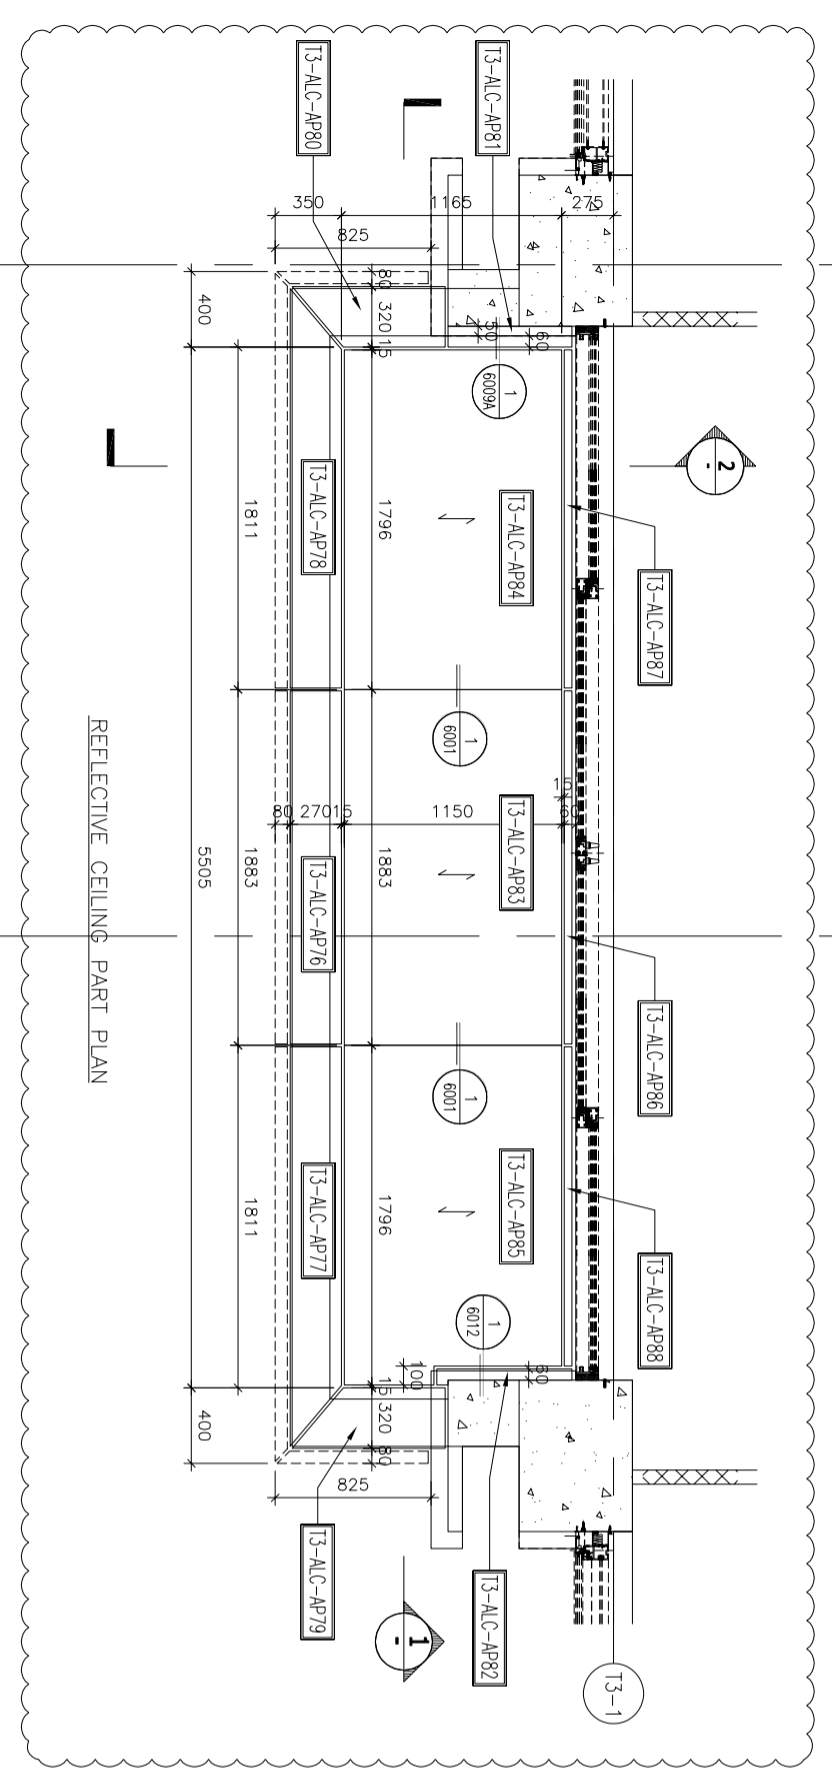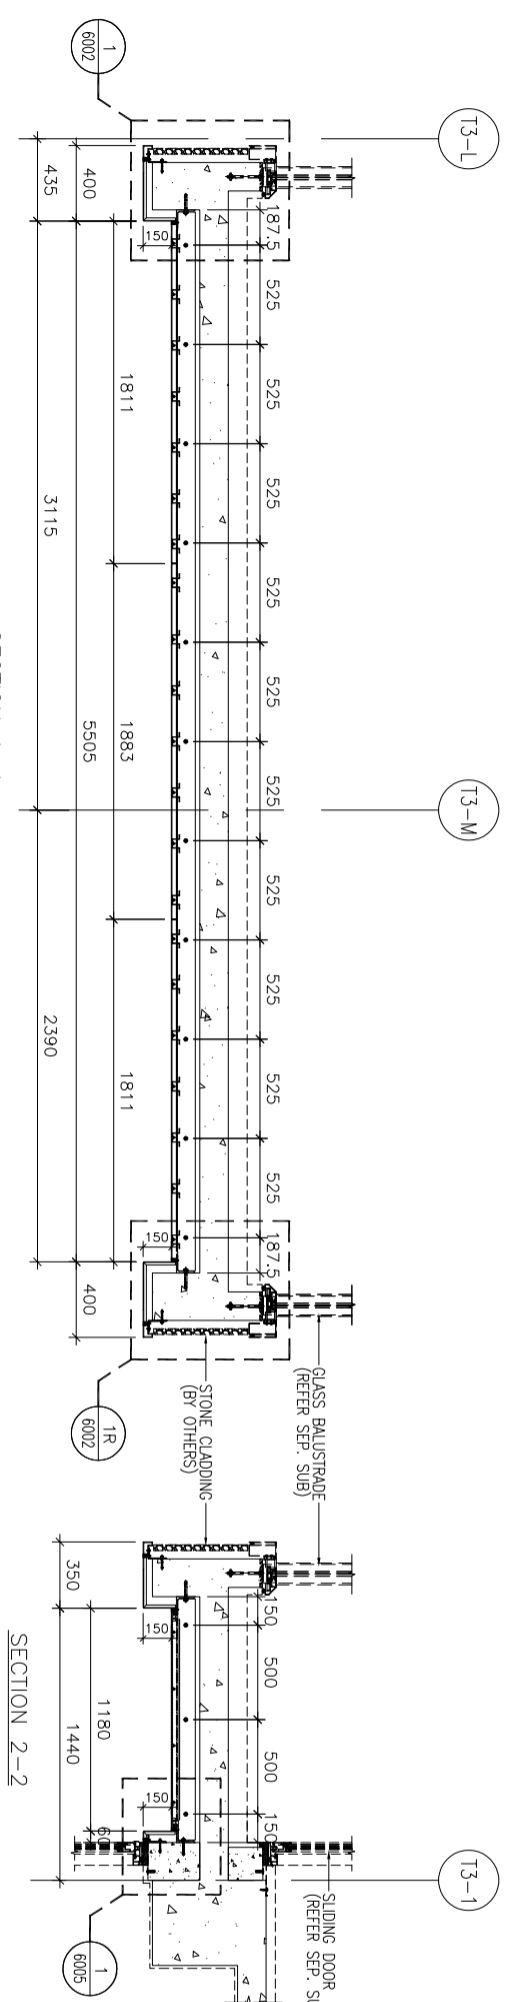

PART PLAN FOR STEEL FRAME & FIXING

CLIENT :
SHIMAO GROUP HOLDINGS LIMITED

ARCHITECT :
WONG TUNG & PARTNERS LIMITED
ARCHITECTS & PLANNERS

MAIN CONTRACTOR :
協興建築有限公司
HIP HING CONSTRUCTION CO. LTD

STRUCTURAL ENGINEER :
ICMA C M WONG & ASSOCIATES LTD
黃志明建築工程師有限公司

FAÇADE CONSULTANT :
WEINHARDT

NOTE :
1. ALL DIMENSIONS ARE IN mm.
2. ALL ELEVATIONS ARE VIEWED FROM OUTSIDE.
3. ALL DIMENSIONS TO BE VERIFIED ON SITE BEFORE FABRICATION.

LEGEND :
X1 --- DETAIL MARK NO.
X001 --- REFER SHEET NO.

1. F.F.L. --- FINISHED FLOOR LEVEL
2. S.F.L. --- STRUCTURAL FLOOR LEVEL
3. (R) --- REVERSED DETAIL
4. --- 3mm THK. ALUM CEILING

NO.	DATE	REVISION SUBJECT TO ARCH/COMMENT	BY
B	28/07/2022	REVISION SUBJECT TO ARCH/COMMENT	LHR
A	04/01/2022	REVISION SUBJECT TO ARCH/COMMENT	LHR

JOB NO. : J-853
PROJECT : PROPOSED RESIDENTIAL DEVELOPMENT AT N.K.I.L. 6542 YIN PING ROAD KOWLOON

TITLE : ALUM. CEILING FOR ALC-309 OF LV./DIN. AT TOWER 3 FLAT A (17/F~25/F) (EXCEPT 24/F)

DATE : 05-AUG-21 SCALE : 1 : 40 (A3)
DRAWN BY : LHR CHECKED BY :




Units 6-8, Sunny Industrial Centre, 1/F
610 Che Kwo Ling Road, Kowloon
Tel:23489211-4 Fax:85227727666

美特鋁質有限公司
MIDI ALUMINIUM FABRICATOR LTD.

DWG NO. : J853-SD-ALC-4310 REV. : B

CEILING MARK	TYPE	FLAT	FLOOR(S)	TOTAL

B.O. REF. :

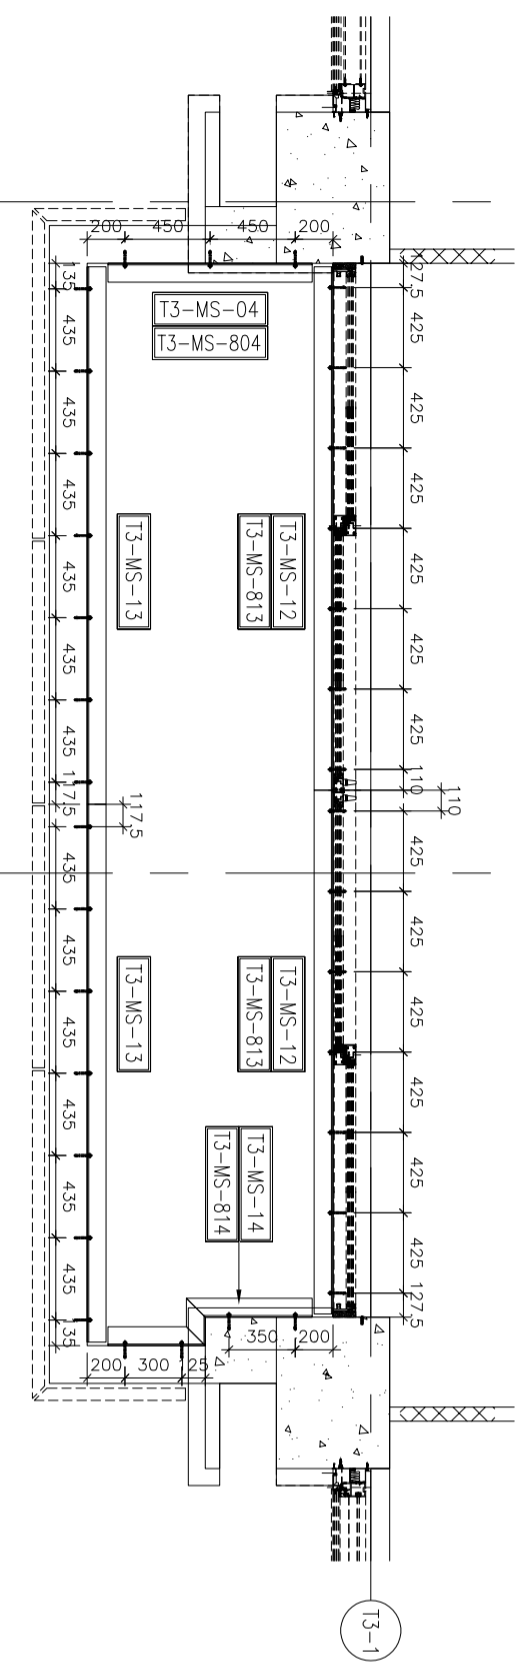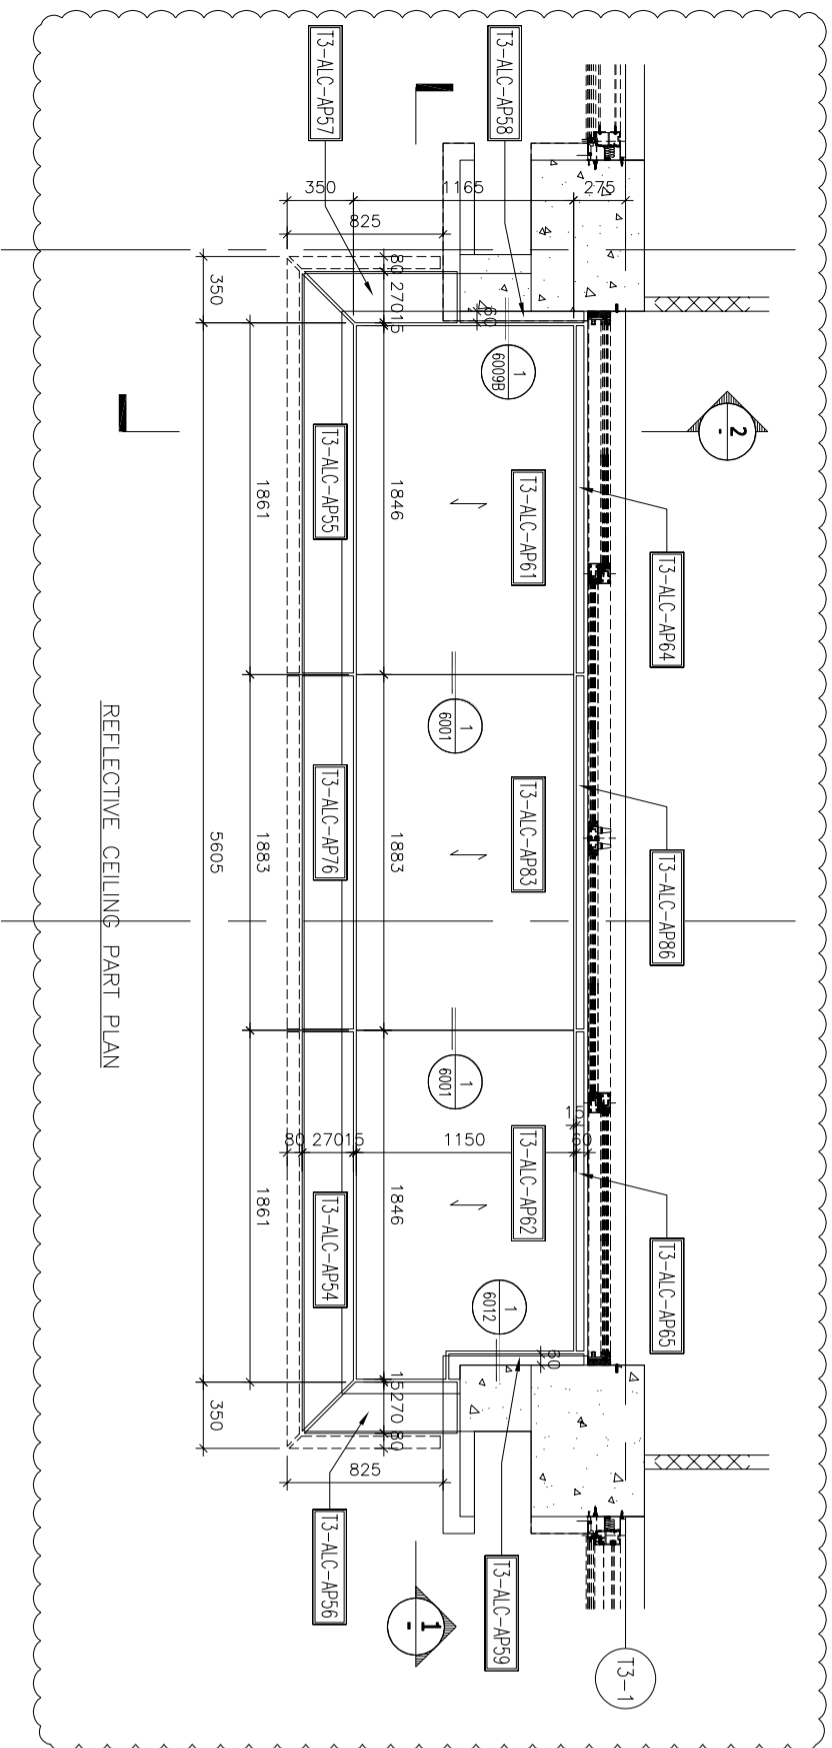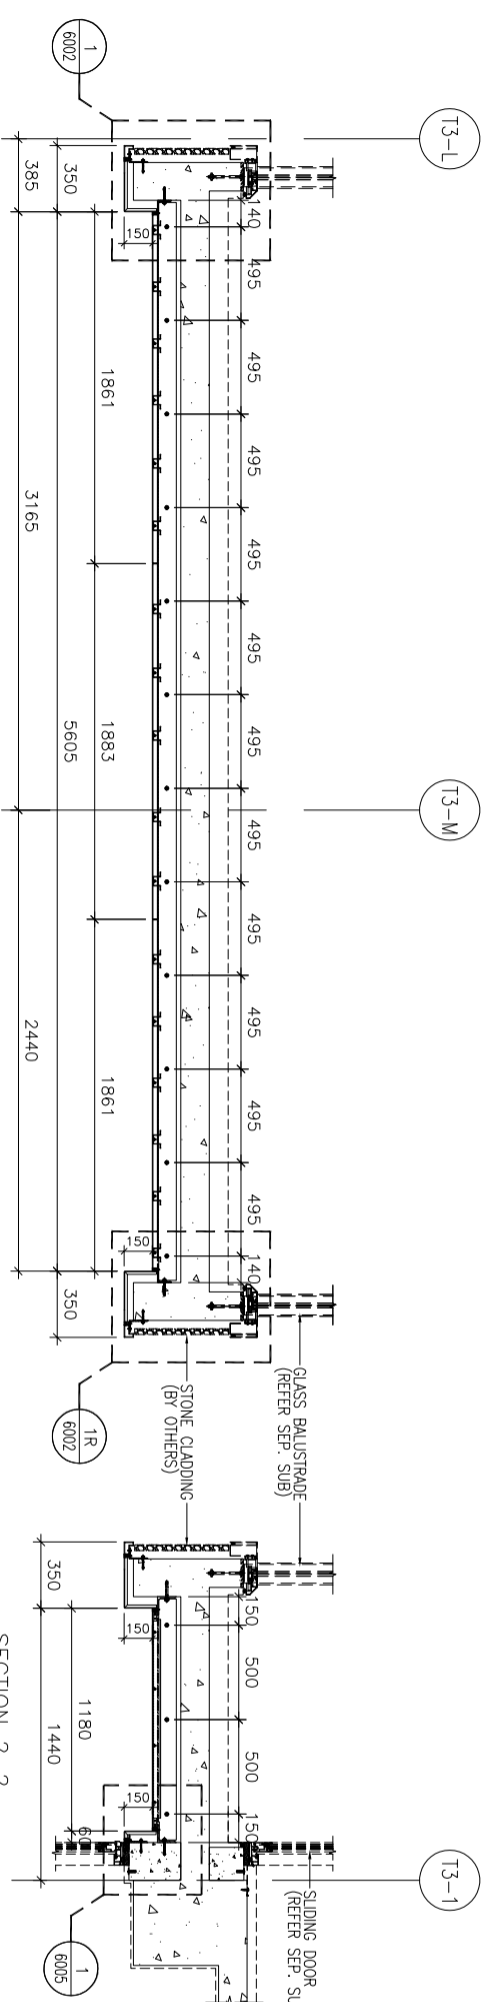

PART PLAN FOR STEEL FRAME & FIXING

CLIENT :
SHIMAO GROUP HOLDINGS LIMITED

ARCHITECT :
WONG TUNG & PARTNERS LIMITED
ARCHITECTS & PLANNERS



MAIN CONTRACTOR :
協興建築有限公司
HIP HING CONSTRUCTION CO. LTD

STRUCTURAL ENGINEER :
ICMA C M WONG & ASSOCIATES LTD
黃志明建築工程師有限公司

FAÇADE CONSULTANT :
WEINHARDT

NOTE :
1. ALL DIMENSIONS ARE IN mm.
2. ALL ELEVATIONS ARE VIEWED FROM OUTSIDE.
3. ALL DIMENSIONS TO BE VERIFIED ON SITE BEFORE FABRICATION.

LEGEND :
X1 --- DETAIL MARK NO.
X001 --- REFER SHEET NO.
1. F.F.L. --- FINISHED FLOOR LEVEL
2. S.F.L. --- STRUCTURAL FLOOR LEVEL
3. (R) --- REVERSED DETAIL
4. --- 3mm THK. ALUM. CEILING

NO.	DATE	REVISION	BY

JOB NO. : J-853
PROJECT : PROPOSED RESIDENTIAL DEVELOPMENT AT N.K.I.L. 6542 YIN PING ROAD KOWLOON

TITLE : ALUM. CEILING FOR ALC-309A OF LIV./DIN. AT TOWER 3 FLAT A (26/F)

DATE : 30-JUL-22 SCALE : 1 : 40 (A3)

DRAWN BY : LHR CHECKED BY :

美特鋁質有限公司
MIDI ALUMINIUM FABRICATOR LTD.
Units 6-8, Sunny Industrial Centre, 1/F
610 Che Kwo Ling Road, Kowloon
Tel: 23489211-4 Fax: (852) 27272666
DWG NO. : J853-SD-ALC-4310A REV. : B