美特鋁質有限公司
MIDI ALUMINIUM FABRICATOR LTD.

# 工程指示 / 要求簡箋 ENGINEER INSTRUCTIONS(E.I.)

| | | | |
|---|---|---|---|
| **工程指示編號:** | EI- 4808 | **修改版本:** | - |
| | HK- 1016 | | |
| **工程編號:** | J 853 | **工程名稱:** | 大窩坪 (延坪道) |
| **收件人:** | 生統 | **發件人:** | Lai Sik Hung |
| **工程項目:** | 露台天花用鋁板 T1,T2,T3 大貨 | **日期:** | 24/06/2022 |

| | | |
|---|---|---|
| ☐ 原合約工程包 | ☐ 原合約工程加 / 減賬 QT- | ☐ 新工程報價 QT- |

| | |
|---|---|
| **信件批核號碼/圖紙參考編號:** | **批核模具圖紙編號:** |
| **客戶指示附件:** | **管理內部批簽署:** |

| | | |
|---|---|---|
| ☐ 初步鋁料 B.M. | ☐ 加工拆圖，然後生產 | ☐ 尺寸表 |
| ☐ 正式鋁料 B.M. | ☐ 技術上資料／指示 | ☐ 報價 |
| ☐ 配件 B.M. | ☐ 樣辦或貨品說明書 | ☐ 分判合約 |
| ☐ 其他: | | |

內容: 請根據附件之露台天花用鋁板BM表出貨,
第一批MO1出貨(5-16/F) ~ 13/07/2022
第二批MO2出貨(17/F以上) ~ 08/09/2022
需分座包裝

完成上列要求日期: 13/07/2022

**國內**

| | | | | | |
|---|---|---|---|---|---|
| ☐ 生產技術總監 | ☐ 連附件 | ☑ 技術部 | ☑ 連附件 | ☐ 生產部 | ☐ 連附件 |
| ☐ 採購部 | ☐ 連附件 | ☑ 生產統籌部 | ☑ 連附件 | ☐ 報關組 | ☐ 連附件 |
| ☐ 質檢部 | ☐ 連附件 | ☐ 會計部 | ☐ 連附件 | ☐ 機械設計部 | ☐ 連附件 |
| ☑ 香港辦 | ☑ 連附件 | ☐ 其他: | | | |

| | | | | | | | |
|---|---|---|---|---|---|---|---|
| ☐ 行政部 | ☐ 連附件 | ☐ 會計部 | ☐ 連附件 | ☐ 統籌部 | ☐ 連附件 | ☐ 工程部 | ☐ 連附件 |
| ☐ 採購部 | ☐ 連附件 | ☐ QS部 | ☐ 連附件 | ☐ 地盤管理 | ☐ 連附件 | ☐ 維修部 | ☐ 連附件 |

| | |
|---|---|
| *發件人簽署： | *組別成員批核簽署： |
| 傳遞編號： | 項目經理簽署： 24/6/2022 |

# 圖則登記表
DRAWING REGISTER

工程名稱 Project Title:
露臺天花鋁板 (T1, T2, T3)
工程編號 Project No: **J-853**

接收日期 Receiving Date (適用於客戶圖則)

| | | | | | | | | | | |
|---|---|---|---|---|---|---|---|---|---|---|
| 年 | | | | | | | | | | |
| 月 | | | | | | | | | | |
| 日 | | | | | | | | | | |

分發予 Distributed To

發出日期 Issued Date

| | | | | | | | | | |
|---|---|---|---|---|---|---|---|---|---|
| 年 | 22 | 22 | 22 | 22 | | | | | |
| 月 | 01 | 04 | 04 | 05 | | | | | |
| 日 | 25 | 02 | 28 | 25 | | | | | |

| 圖則編號 Drg. No. | 圖則名稱 Drawing Title | 修訂編號 Revision No. | | | | | | | | |
|---|---|---|---|---|---|---|---|---|---|---|
| | 圖則登記表 | 1 | – | | | | | | | |
| | 鋁板BM表 | 2 | – | | | | | | | |
| J853-ALC-AP201 | 3mm鋁板加工圖 | 3 | – | A | | | | | | |
| J853-ALC-AP202 | 3mm鋁板加工圖 | 4 | – | | | | | | | |
| J853-ALC-AP203 | 3mm鋁板加工圖 | 5 | – | | | | | | | |
| J853-ALC-AP204 | 3mm鋁板加工圖 | 6 | – | A | | | | | | |
| J853-ALC-AP205 | 3mm鋁板加工圖 | 7 | – | A | | | | | | |
| J853-ALC-AP206 | 3mm鋁板加工圖 | 8 | – | A | | B | | | | |
| J853-ALC-AP207 | 3mm鋁板加工圖 | 9 | – | A | | B | | | | |
| J853-ALC-AP208 | 3mm鋁板加工圖 | 10 | – | | | | | | | |
| J853-ALC-AP209 | 3mm鋁板加工圖 | 11 | – | | | | | | | |
| J853-ALC-AP210 | 3mm鋁板加工圖 | 12 | – | | | A | | | | |
| J853-ALC-AP211 | 3mm鋁板加工圖 | 13 | – | | | A | | | | |
| J853-ALC-AP212 | 3mm鋁板加工圖 | 14 | – | | | A | | | | |
| J853-ALC-AP213 | 3mm鋁板加工圖 | 15 | – | | | A | | | | |
| J853-ALC-AP214 | 3mm鋁板加工圖 | 16 | – | A | | B | | | | |
| J853-ALC-AP215 | 3mm鋁板加工圖 | 17 | – | A | | B | | | | |
| J853-ALC-AP216 | 3mm鋁板加工圖 | 18 | – | A | B | C | | | | |
| J853-ALC-AP217 | 3mm鋁板加工圖 | 19 | – | | | A | | | | |
| J853-ALC-AP218 | 3mm鋁板加工圖 | 20 | – | A | B | C | | | | |
| J853-ALC-AP219 | 3mm鋁板加工圖 | 21 | – | | | A | | | | |
| J853-ALC-AP220 | 3mm鋁板加工圖 | 22 | – | A | B | C | | | | |
| J853-ALC-AP221 | 3mm鋁板加工圖 | 23 | – | A | B | C | | | | |
| J853-ALC-AP222 | 3mm鋁板加工圖 | 24 | – | | | A | | | | |
| J853-ALC-AP223 | 3mm鋁板加工圖 | 25 | – | | | A | | | | |
| J853-ALC-AP224 | 3mm鋁板加工圖 | 26 | – | | | A | | | | |
| J853-ALC-AP225 | 3mm鋁板加工圖 | 27 | – | A | | B | | | | |
| J853-ALC-AP226 | 3mm鋁板加工圖 | 28 | – | A | | | | | | |
| J853-ALC-AP227 | 3mm鋁板加工圖 | 29 | – | A | | | | | | |
| J853-ALC-AP228 | 3mm鋁板加工圖 | 30 | – | A | | | | | | |
| J853-ALC-AP229 | 3mm鋁板加工圖 | 31 | – | A | | B | | | | |
| J853-ALC-AP230 | 3mm鋁板加工圖 | 32 | – | A | | B | | | | |
| J853-ALC-AP231 | 3mm鋁板加工圖 | 33 | – | A | | B | | | | |
| J853-ALC-AP232 | 3mm鋁板加工圖 | 34 | – | | | A | | | | |
| J853-ALC-AP233 | 3mm鋁板加工圖 | 35 | – | | | A | | | | |
| J853-ALC-AP234 | 3mm鋁板加工圖 | 36 | – | A | | | | | | |
| J853-ALC-AP235 | 3mm鋁板加工圖 | 37 | – | A | | | | | | |
| J853-ALC-AP236 | 3mm鋁板加工圖 | 38 | – | A | | | | | | |
| J853-ALC-AP237 | 3mm鋁板加工圖 | 39 | – | A | | B | | | | |
| J853-ALC-AP238 | 3mm鋁板加工圖 | 40 | – | A | | B | | | | |
| J853-ALC-AP239 | 3mm鋁板加工圖 | 41 | – | | | | | | | |
| J853-ALC-AP240 | 3mm鋁板加工圖 | 42 | – | | | | | | | |
| J853-ALC-AP241 | 3mm鋁板加工圖 | 43 | – | A | | B | | | | |
| J853-ALC-AP242 | 3mm鋁板加工圖 | 44 | – | A | | B | | | | |
| J853-ALC-AP243 | 3mm鋁板加工圖 | 45 | – | | | | | | | |
| J853-ALC-AP244 | 3mm鋁板加工圖 | 46 | – | A | | | | | | |

# 圖則登記表
DRAWING REGISTER

工程名稱 Project Title:
露臺天花鋁板 (T1, T2, T3)
工程編號 Project No: **J-853**

接收日期 Receiving Date (適用於客戶圖則)

| | | | | | | | | | | |
|---|---|---|---|---|---|---|---|---|---|---|
| 年 | | | | | | | | | | |
| 月 | | | | | | | | | | |
| 日 | | | | | | | | | | |

分發予 Distributed To

發出日期 Issued Date

| | | | | | | | | | |
|---|---|---|---|---|---|---|---|---|---|
| 年 | 22 | 22 | 22 | 22 | | | | | |
| 月 | 01 | 04 | 04 | 05 | | | | | |
| 日 | 25 | 02 | 28 | 25 | | | | | |

| 圖則編號 Drg. No. | 圖則名稱 Drawing Title | 修訂編號 Revision No. | | | | | | | | | |
|---|---|---|---|---|---|---|---|---|---|---|---|
| J853-ALC-AP245 | 3mm鋁板加工圖 | 47 | – | A | | | | | | | |
| J853-ALC-AP246 | 3mm鋁板加工圖 | 48 | – | | | A | | | | | |
| J853-ALC-AP247 | 3mm鋁板加工圖 | 49 | – | | | A | | | | | |
| J853-ALC-AP248 | 3mm鋁板加工圖 | 50 | – | | | | | | | | |
| J853-ALC-AP249 | 3mm鋁板加工圖 | 51 | – | | | | | | | | |
| J853-ALC-AP250 | 3mm鋁板加工圖 | 52 | – | | | A | | | | | |
| J853-ALC-AP251 | 3mm鋁板加工圖 | 53 | – | A | | | | | | | |
| J853-ALC-AP252 | 3mm鋁板加工圖 | 54 | – | A | | | | | | | |
| J853-ALC-AP253 | 3mm鋁板加工圖 | 55 | – | A | | B | | | | | |
| J853-ALC-AP254 | 3mm鋁板加工圖 | 56 | – | A | | B | | | | | |
| J853-ALC-AP255 | 3mm鋁板加工圖 | 57 | – | A | | | | | | | |
| J853-ALC-AP256 | 3mm鋁板加工圖 | 58 | – | A | | | | | | | |
| J853-ALC-AP257 | 3mm鋁板加工圖 | 59 | – | | | A | | | | | |
| J853-ALC-AP341 | 3mm鋁板加工圖 | 60 | – | 新增 | | A | | | | | |
| J853-ALC-AP342 | 3mm鋁板加工圖 | 61 | – | 新增 | | A | | | | | |
| J853-ALC-AP343 | 3mm鋁板加工圖 | 62 | – | 新增 | | A | | | | | |
| J853-ALC-AP344 | 3mm鋁板加工圖 | 63 | – | 新增 | | | | | | | |
| J853-ALC-AP345 | 3mm鋁板加工圖 | 64 | – | 新增 | | | | | | | |
| J853-ALC-AP346 | 3mm鋁板加工圖 | 65 | – | 新增 | | | | | | | |
| J853-ALC-AP347 | 3mm鋁板加工圖 | 66 | – | 新增 | | A | | | | | |
| J853-ALC-AP348 | 3mm鋁板加工圖 | 67 | – | 新增 | | A | | | | | |
| J853-ALC-AP349 | 3mm鋁板加工圖 | 68 | – | 新增 | 取消 | | | | | | |
| J853-ALC-AP350 | 3mm鋁板加工圖 | 69 | – | 新增 | 取消 | | | | | | |
| J853-ALC-AP351 | 3mm鋁板加工圖 | 70 | – | 新增 | 取消 | | | | | | |
| J853-ALC-AP352 | 3mm鋁板加工圖 | 71 | – | 新增 | 取消 | | | | | | |
| J853-ALC-AP353 | 3mm鋁板加工圖 | 72 | – | 新增 | | | | | | | |
| J853-ALC-AP354 | 3mm鋁板加工圖 | 73 | – | 新增 | | | | | | | |
| J853-ALC-AP355 | 3mm鋁板加工圖 | 74 | – | 新增 | | | | | | | |
| J853-ALC-AP356 | 3mm鋁板加工圖 | 75 | – | 新增 | | A | | | | | |
| J853-ALC-AP357 | 3mm鋁板加工圖 | 76 | – | 新增 | | A | | | | | |
| J853-ALC-AP358 | 3mm鋁板加工圖 | 77 | – | 新增 | | | | | | | |
| J853-ALC-AP359 | 3mm鋁板加工圖 | 78 | – | 新增 | | | | | | | |
| J853-ALC-AP360 | 3mm鋁板加工圖 | 79 | – | 新增 | | | | | | | |
| J853-ALC-AP258 | 3mm鋁板加工圖 | 80 | – | A | | B | | | | | |
| J853-ALC-AP259 | 3mm鋁板加工圖 | 81 | – | | | A | | | | | |
| J853-ALC-AP260 | 3mm鋁板加工圖 | 82 | – | | | A | | | | | |
| J853-ALC-AP261 | 3mm鋁板加工圖 | 83 | – | A | B | C | | | | | |
| J853-ALC-AP262 | 3mm鋁板加工圖 | 84 | – | A | B | 取消 | | | | | |
| J853-ALC-AP263 | 3mm鋁板加工圖 | 85 | – | A | | B | | | | | |
| J853-ALC-AP264 | 3mm鋁板加工圖 | 86 | – | A | B | C | | | | | |
| J853-ALC-AP265 | 3mm鋁板加工圖 | 87 | – | | | A | | | | | |
| J853-ALC-AP266 | 3mm鋁板加工圖 | 88 | – | | | 取消 | | | | | |
| J853-ALC-AP267 | 3mm鋁板加工圖 | 89 | – | | | A | | | | | |
| J853-ALC-AP268 | 3mm鋁板加工圖 | 90 | – | A | | 取消 | | | | | |
| J853-ALC-AP269 | 3mm鋁板加工圖 | 91 | – | A | | B | | | | | |
| J853-ALC-AP270 | 3mm鋁板加工圖 | 92 | – | A | | 取消 | | | | | |

# 圖則登記表
DRAWING REGISTER

工程名稱 Project Title:
露臺天花鋁板 (T1, T2, T3)
工程編號 Project No: **J-853**

接收日期 Receiving Date (適用於客戶圖則)

| | | | | | | | | | |
|---|---|---|---|---|---|---|---|---|---|
| 年 | | | | | | | | | |
| 月 | | | | | | | | | |
| 日 | | | | | | | | | |

分發予 Distributed To

發出日期 Issued Date

| | | | | | | | | | |
|---|---|---|---|---|---|---|---|---|---|
| 年 | 22 | 22 | 22 | 22 | | | | | |
| 月 | 01 | 04 | 04 | 05 | | | | | |
| 日 | 25 | 02 | 28 | 25 | | | | | |

| 圖則編號 Drg. No. | 圖則名稱 Drawing Title | 修訂編號 Revision No. | | | | | | | | | |
|---|---|---|---|---|---|---|---|---|---|---|---|
| J853-ALC-AP271 | 3mm鋁板加工圖 | 93 | – | | | A | | | | | |
| J853-ALC-AP272 | 3mm鋁板加工圖 | 94 | – | A | | 取消 | | | | | |
| J853-ALC-AP273 | 3mm鋁板加工圖 | 95 | – | A | | 取消 | | | | | |
| J853-ALC-AP274 | 3mm鋁板加工圖 | 96 | – | A | | B | | | | | |
| J853-ALC-AP275 | 3mm鋁板加工圖 | 97 | – | | | A | | | | | |
| J853-ALC-AP276 | 3mm鋁板加工圖 | 98 | – | | | 取消 | | | | | |
| J853-ALC-AP277 | 3mm鋁板加工圖 | 99 | – | A | | B | | | | | |
| J853-ALC-AP278 | 3mm鋁板加工圖 | 100 | – | A | | B | | | | | |
| J853-ALC-AP279 | 3mm鋁板加工圖 | 101 | – | A | | 取消 | | | | | |
| J853-ALC-AP361 | 3mm鋁板加工圖 | 102 | – | 新增 | | 取消 | | | | | |
| J853-ALC-AP362 | 3mm鋁板加工圖 | 103 | – | 新增 | 取消 | | | | | | |
| J853-ALC-AP363 | 3mm鋁板加工圖 | 104 | – | 新增 | 取消 | | | | | | |
| J853-ALC-AP364 | 3mm鋁板加工圖 | 105 | – | 新增 | 取消 | | | | | | |
| J853-ALC-AP365 | 3mm鋁板加工圖 | 106 | – | 新增 | 取消 | | | | | | |
| J853-ALC-AP366 | 3mm鋁板加工圖 | 107 | – | 新增 | | A | | | | | |
| J853-ALC-AP367 | 3mm鋁板加工圖 | 108 | – | 新增 | | A | | | | | |
| J853-ALC-AP280 | 3mm鋁板加工圖 | 109 | – | A | | 取消 | | | | | |
| J853-ALC-AP281 | 3mm鋁板加工圖 | 110 | – | | | | | | | | |
| J853-ALC-AP282 | 3mm鋁板加工圖 | 111 | – | | | | | | | | |
| J853-ALC-AP283 | 3mm鋁板加工圖 | 112 | – | A | | | | | | | |
| J853-ALC-AP284 | 3mm鋁板加工圖 | 113 | – | A | | | | | | | |
| J853-ALC-AP285 | 3mm鋁板加工圖 | 114 | – | | | | | | | | |
| J853-ALC-AP286 | 3mm鋁板加工圖 | 115 | – | | | | | | | | |
| J853-ALC-AP287 | 3mm鋁板加工圖 | 116 | – | A | | B | | | | | |
| J853-ALC-AP288 | 3mm鋁板加工圖 | 117 | – | A | | | | | | | |
| J853-ALC-AP289 | 3mm鋁板加工圖 | 118 | – | A | | | | | | | |
| J853-ALC-AP290 | 3mm鋁板加工圖 | 119 | – | A | | | | | | | |
| J853-ALC-AP291 | 3mm鋁板加工圖 | 120 | – | A | | | | | | | |
| J853-ALC-AP292 | 3mm鋁板加工圖 | 121 | – | A | | | | | | | |
| J853-ALC-AP293 | 3mm鋁板加工圖 | 122 | – | A | | | | | | | |
| J853-ALC-AP294 | 3mm鋁板加工圖 | 123 | – | | | | | | | | |
| J853-ALC-AP295 | 3mm鋁板加工圖 | 124 | – | | | | | | | | |
| J853-ALC-AP296 | 3mm鋁板加工圖 | 125 | – | | | A | | | | | |
| J853-ALC-AP297 | 3mm鋁板加工圖 | 126 | – | A | | | | | | | |
| J853-ALC-AP298 | 3mm鋁板加工圖 | 127 | – | A | | | | | | | |
| J853-ALC-AP299 | 3mm鋁板加工圖 | 128 | – | A | | | | | | | |
| J853-ALC-AP300 | 3mm鋁板加工圖 | 129 | – | A | | | | | | | |
| J853-ALC-AP301 | 3mm鋁板加工圖 | 130 | – | A | | | | | | | |
| J853-ALC-AP368 | 3mm鋁板加工圖 | 131 | – | 新增 | | 取消 | | | | | |
| J853-ALC-AP369 | 3mm鋁板加工圖 | 132 | – | 新增 | | 取消 | | | | | |
| J853-ALC-AP370 | 3mm鋁板加工圖 | 133 | – | 新增 | | | | | | | |
| J853-ALC-AP371 | 3mm鋁板加工圖 | 134 | – | 新增 | | | | | | | |
| J853-ALC-AP372 | 3mm鋁板加工圖 | 135 | – | 新增 | | | | | | | |
| J853-ALC-AP373 | 3mm鋁板加工圖 | 136 | – | 新增 | | | | | | | |
| J853-ALC-AP374 | 3mm鋁板加工圖 | 137 | – | 新增 | | | | | | | |
| J853-ALC-AP375 | 3mm鋁板加工圖 | 138 | – | 新增 | | | | | | | |

# 圖則登記表
DRAWING REGISTER

工程名稱 Project Title:
露臺天花鋁板 (T1, T2, T3)

工程編號 Project No: **J-853**

接收日期 Receiving Date (適用於客戶圖則)

| | | | | | | | | | | |
|---|---|---|---|---|---|---|---|---|---|---|
| 年 | | | | | | | | | | |
| 月 | | | | | | | | | | |
| 日 | | | | | | | | | | |

分發予 Distributed To

發出日期 Issued Date

| | | | | | | | | | |
|---|---|---|---|---|---|---|---|---|---|
| 年 | 22 | 22 | 22 | 22 | | | | | |
| 月 | 01 | 04 | 04 | 05 | | | | | |
| 日 | 25 | 02 | 28 | 25 | | | | | |

| 圖則編號 Drg. No. | 圖則名稱 Drawing Title | 修訂編號 Revision No. | | | | | | | | | |
|---|---|---|---|---|---|---|---|---|---|---|---|
| J853-ALC-AP376 | 3mm鋁板加工圖 | 139 | – | 新增 | | | | | | | |
| J853-ALC-AP377 | 3mm鋁板加工圖 | 140 | – | 新增 | | | | | | | |
| J853-ALC-AP378 | 3mm鋁板加工圖 | 141 | – | 新增 | | | | | | | |
| J853-ALC-AP379 | 3mm鋁板加工圖 | 142 | – | 新增 | | | | | | | |
| J853-ALC-AP302 | 3mm鋁板加工圖 | 143 | – | A | | 取消 | | | | | |
| J853-ALC-AP303 | 3mm鋁板加工圖 | 144 | – | | A | B | | | | | |
| J853-ALC-AP304 | 3mm鋁板加工圖 | 145 | – | | A | B | | | | | |
| J853-ALC-AP305 | 3mm鋁板加工圖 | 146 | – | A | B | C | | | | | |
| J853-ALC-AP306 | 3mm鋁板加工圖 | 147 | – | | A | B | | | | | |
| J853-ALC-AP307 | 3mm鋁板加工圖 | 148 | – | | A | B | | | | | |
| J853-ALC-AP308 | 3mm鋁板加工圖 | 149 | – | | A | B | | | | | |
| J853-ALC-AP309 | 3mm鋁板加工圖 | 150 | – | | A | B | | | | | |
| J853-ALC-AP310 | 3mm鋁板加工圖 | 151 | – | | A | B | | | | | |
| J853-ALC-AP311 | 3mm鋁板加工圖 | 152 | – | | A | B | | | | | |
| J853-ALC-AP312 | 3mm鋁板加工圖 | 153 | – | | A | B | | | | | |
| J853-ALC-AP313 | 3mm鋁板加工圖 | 154 | – | | A | B | | | | | |
| J853-ALC-AP314 | 3mm鋁板加工圖 | 155 | – | | A | B | | | | | |
| J853-ALC-AP315 | 3mm鋁板加工圖 | 156 | – | | A | | | | | | |
| J853-ALC-AP316 | 3mm鋁板加工圖 | 157 | – | | A | | | | | | |
| J853-ALC-AP317 | 3mm鋁板加工圖 | 158 | – | | A | B | | | | | |
| J853-ALC-AP318 | 3mm鋁板加工圖 | 159 | – | A | | 取消 | | | | | |
| J853-ALC-AP319 | 3mm鋁板加工圖 | 160 | – | A | | B | | | | | |
| J853-ALC-AP320 | 3mm鋁板加工圖 | 161 | – | A | | B | | | | | |
| J853-ALC-AP321 | 3mm鋁板加工圖 | 162 | – | A | B | | | | | | |
| J853-ALC-AP322 | 3mm鋁板加工圖 | 163 | – | | A | B | | | | | |
| J853-ALC-AP323 | 3mm鋁板加工圖 | 164 | – | A | B | C | | | | | |
| J853-ALC-AP324 | 3mm鋁板加工圖 | 165 | – | A | B | C | | | | | |
| J853-ALC-AP325 | 3mm鋁板加工圖 | 166 | – | A | B | C | | | | | |
| J853-ALC-AP326 | 3mm鋁板加工圖 | 167 | – | | A | B | | | | | |
| J853-ALC-AP327 | 3mm鋁板加工圖 | 168 | – | A | B | C | | | | | |
| J853-ALC-AP328 | 3mm鋁板加工圖 | 169 | – | A | B | C | | | | | |
| J853-ALC-AP329 | 3mm鋁板加工圖 | 170 | – | A | | B | | | | | |
| J853-ALC-AP330 | 3mm鋁板加工圖 | 171 | – | A | | B | | | | | |
| J853-ALC-AP331 | 3mm鋁板加工圖 | 172 | – | A | | B | | | | | |
| J853-ALC-AP332 | 3mm鋁板加工圖 | 173 | – | | A | B | | | | | |
| J853-ALC-AP333 | 3mm鋁板加工圖 | 174 | – | | A | B | | | | | |
| J853-ALC-AP334 | 3mm鋁板加工圖 | 175 | – | A | B | C | | | | | |
| J853-ALC-AP335 | 3mm鋁板加工圖 | 176 | – | A | B | C | | | | | |
| J853-ALC-AP336 | 3mm鋁板加工圖 | 177 | – | A | B | C | | | | | |
| J853-ALC-AP337 | 3mm鋁板加工圖 | 178 | – | A | B | C | | | | | |
| J853-ALC-AP338 | 3mm鋁板加工圖 | 179 | – | A | B | C | | | | | |
| J853-ALC-AP339 | 3mm鋁板加工圖 | 180 | – | A | B | C | | | | | |
| J853-ALC-AP340 | 3mm鋁板加工圖 | 181 | – | A | B | C | | | | | |
| J853-ALC-AP380 | 3mm鋁板加工圖 | 182 | – | 新增 | | A | | | | | |
| J853-ALC-AP381 | 3mm鋁板加工圖 | 183 | – | 新增 | | A | | | | | |
| J853-ALC-AP382 | 3mm鋁板加工圖 | 184 | – | 新增 | | A | | | | | |

# 圖則登記表
DRAWING REGISTER

工程名稱 Project Title:
露臺天花鋁板 (T1, T2, T3)

工程編號 Project No: **J-853**

接收日期 Receiving Date (適用於客戶圖則)

| | | | | | | | | | |
|---|---|---|---|---|---|---|---|---|---|
| 年 | | | | | | | | | |
| 月 | | | | | | | | | |
| 日 | | | | | | | | | |

分發予 Distributed To

發出日期 Issued Date

| | | | | | | | | | |
|---|---|---|---|---|---|---|---|---|---|
| 年 | 22 | 22 | 22 | 22 | | | | | |
| 月 | 01 | 04 | 04 | 05 | | | | | |
| 日 | 25 | 02 | 28 | 25 | | | | | |

| 圖則編號 Drg. No. | 圖則名稱 Drawing Title | 修訂編號 Revision No. | | | | | | | | |
|---|---|---|---|---|---|---|---|---|---|---|
| J853-ALC-AP383 | 3mm鋁板加工圖 | 185 | – | 新增 | | A | | | | |
| J853-ALC-AP384 | 3mm鋁板加工圖 | 186 | – | 新增 | | A | | | | |
| J853-ALC-AP385 | 3mm鋁板加工圖 | 187 | – | 新增 | | A | | | | |
| J853-ALC-AP386 | 3mm鋁板加工圖 | 188 | – | 新增 | | A | | | | |
| J853-ALC-AP387 | 3mm鋁板加工圖 | 189 | – | 新增 | | A | | | | |
| J853-ALC-AP388 | 3mm鋁板加工圖 | 190 | – | 新增 | | A | | | | |
| J853-SD-ALC-4101 | 鋁板位置圖 | 191 | – | A | | | | | | |
| J853-SD-ALC-4102 | 鋁板位置圖 | 192 | – | A | | | | | | |
| J853-SD-ALC-4103 | 鋁板位置圖 | 193 | – | A | | | | | | |
| J853-SD-ALC-4104 | 鋁板位置圖 | 194 | – | A | | | | | | |
| J853-SD-ALC-4105 | 鋁板位置圖 | 195 | – | A | | | | | | |
| J853-SD-ALC-4201 | 鋁板位置圖 | 196 | – | A | | | | | | |
| J853-SD-ALC-4202 | 鋁板位置圖 | 197 | – | | | | | | | |
| J853-SD-ALC-4203 | 鋁板位置圖 | 198 | – | | | | | | | |
| J853-SD-ALC-4204 | 鋁板位置圖 | 199 | – | A | | | | | | |
| J853-SD-ALC-4205 | 鋁板位置圖 | 200 | – | | | | | | | |
| J853-SD-ALC-4206 | 鋁板位置圖 | 201 | – | | | | | | | |
| J853-SD-ALC-4207 | 鋁板位置圖 | 202 | – | | | | | | | |
| J853-SD-ALC-4208 | 鋁板位置圖 | 203 | – | | | | | | | |
| J853-SD-ALC-4209 | 鋁板位置圖 | 204 | – | | | | | | | |
| J853-SD-ALC-4210 | 鋁板位置圖 | 205 | – | | | | | | | |
| J853-SD-ALC-4211 | 鋁板位置圖 | 206 | – | | | | | | | |
| J853-SD-ALC-4212 | 鋁板位置圖 | 207 | – | A | | | | | | |
| J853-SD-ALC-4213 | 鋁板位置圖 | 208 | – | A | | | | | | |
| J853-SD-ALC-4301 | 鋁板位置圖 | 209 | – | A | | | | | | |
| J853-SD-ALC-4302 | 鋁板位置圖 | 210 | – | A | | | | | | |
| J853-SD-ALC-4303 | 鋁板位置圖 | 211 | – | | | | | | | |
| J853-SD-ALC-4304 | 鋁板位置圖 | 212 | – | | | | | | | |
| J853-SD-ALC-4305 | 鋁板位置圖 | 213 | – | A | | | | | | |
| J853-SD-ALC-4305A | 鋁板位置圖 | 214 | – | A | | | | | | |
| J853-SD-ALC-4306 | 鋁板位置圖 | 215 | – | A | | | | | | |
| J853-SD-ALC-4306A | 鋁板位置圖 | 216 | – | A | | | | | | |
| J853-SD-ALC-4307 | 鋁板位置圖 | 217 | – | A | | | | | | |
| J853-SD-ALC-4307A | 鋁板位置圖 | 218 | – | A | | | | | | |
| J853-SD-ALC-4308 | 鋁板位置圖 | 219 | – | A | | | | | | |
| J853-SD-ALC-4308A | 鋁板位置圖 | 220 | – | A | | | | | | |
| J853-SD-ALC-4309 | 鋁板位置圖 | 221 | – | A | | | | | | |
| J853-SD-ALC-4310 | 鋁板位置圖 | 222 | – | A | | | | | | |
| | | | | | | | | | | |
| | | | | | | | | | | |

美特鋁質 有限公司
MIDI Aluminium Fabricator Ltd.

| | | | | | | | |
|---|---|---|---|---|---|---|---|
| 工 程 號： | J853 | 計算： | LHR | 日期： | 2022/2/28 | 送呈: | |
| 地盤名稱： | 錦上路-延平道 | 核對: | WSH | 日期： | 2022/3/1 | 副本: | |
| 項目類別： | 天花鋁板（T1,T2,T3）-MO1(T1~T3,5F~16F) | | | 日期： | | | |
| 修改版次： | C-20220525 | A/C Code： | | 總V.F.: | 767.75 | 總重量: | 7258.99 |

地盤用鋁板B.M.表

BM編號:

此BM依據**拆圖資料計算

| 序號 | 修改內容 | 鋁板圖號 | 鋁板名稱 | 顏色 | 實用 | 後備 | 總數 | 總重量 | 單件展開面積 | 總展開面積 | 單件V.F. | 總V.F. | 備註 | |
|---|---|---|---|---|---|---|---|---|---|---|---|---|---|---|
| | | | | | | | | | 平方米 | | 平方米 | | | 加工圖號 |
| 1 | 取消 | T2-ALC-AP01 | 3.0mm厚鋁板 | EC-DG-D334232-ZD1(閃粉古銅) | 0 | | 0 | 0.000 | 0.721 | 0.000 | 0.623 | 0.000 | | J853-ALC-AP201 |
| 2 | 取消 | T3-ALC-AP01 | 3.0mm厚鋁板 | EC-DG-D334232-ZD1(閃粉古銅) | 0 | | 0 | 0.000 | 0.721 | 0.000 | 0.623 | 0.000 | | J853-ALC-AP201 |
| 3 | | T2-ALC-AP07 | 3.0mm厚鋁板 | EC-DG-D334232-ZD1(閃粉古銅) | 9 | | 9 | 87.576 | 1.197 | 10.772 | 1.045 | 9.408 | | J853-ALC-AP202 |
| 4 | | T3-ALC-AP07 | 3.0mm厚鋁板 | EC-DG-D334232-ZD1(閃粉古銅) | 9 | | 9 | 87.576 | 1.197 | 10.772 | 1.045 | 9.408 | | J853-ALC-AP202 |
| 5 | | T2-ALC-AP13 | 3.0mm厚鋁板 | EC-DG-D334232-ZD1(閃粉古銅) | 9 | | 9 | 83.911 | 1.147 | 10.321 | 1.001 | 9.007 | | J853-ALC-AP203 |
| 6 | | T3-ALC-AP13 | 3.0mm厚鋁板 | EC-DG-D334232-ZD1(閃粉古銅) | 9 | | 9 | 83.911 | 1.147 | 10.321 | 1.001 | 9.007 | | J853-ALC-AP203 |
| 7 | 取消 | T2-ALC-AP19 | 3.0mm厚鋁板 | EC-DG-D334232-ZD1(閃粉古銅) | 0 | | 0 | 0.000 | 0.721 | 0.000 | 0.623 | 0.000 | | J853-ALC-AP204 |
| 8 | | T3-ALC-AP19 | 3.0mm厚鋁板 | EC-DG-D334232-ZD1(閃粉古銅) | 9 | | 9 | 52.751 | 0.721 | 6.488 | 0.623 | 5.603 | | J853-ALC-AP204 |
| 9 | | T2-ALC-AP25 | 3.0mm厚鋁板 | EC-DG-D334232-ZD1(閃粉古銅) | 9 | | 9 | 50.918 | 0.696 | 6.263 | 0.600 | 5.403 | | J853-ALC-AP205 |
| 10 | | T2-ALC-AP25 | 3.0mm厚鋁板 | EC-DG-D334232-ZD1(閃粉古銅) | 10 | | 10 | 56.576 | 0.696 | 6.959 | 0.600 | 6.003 | | J853-ALC-AP205 |
| 11 | | T2-ALC-AP25 | 3.0mm厚鋁板 | EC-DG-D334232-ZD1(閃粉古銅) | 9 | | 9 | 50.918 | 0.696 | 6.263 | 0.600 | 5.403 | | J853-ALC-AP205 |
| 12 | | T2-ALC-AP25 | 3.0mm厚鋁板 | EC-DG-D334232-ZD1(閃粉古銅) | 9 | | 9 | 50.918 | 0.696 | 6.263 | 0.600 | 5.403 | | J853-ALC-AP205 |
| 13 | | T3-ALC-AP25 | 3.0mm厚鋁板 | EC-DG-D334232-ZD1(閃粉古銅) | 9 | | 9 | 50.918 | 0.696 | 6.263 | 0.600 | 5.403 | | J853-ALC-AP205 |
| 14 | | T3-ALC-AP25 | 3.0mm厚鋁板 | EC-DG-D334232-ZD1(閃粉古銅) | 9 | | 9 | 50.918 | 0.696 | 6.263 | 0.600 | 5.403 | | J853-ALC-AP205 |
| 15 | | T3-ALC-AP25 | 3.0mm厚鋁板 | EC-DG-D334232-ZD1(閃粉古銅) | 9 | | 9 | 50.918 | 0.696 | 6.263 | 0.600 | 5.403 | | J853-ALC-AP205 |
| 16 | | T3-ALC-AP25 | 3.0mm厚鋁板 | EC-DG-D334232-ZD1(閃粉古銅) | 0 | | 0 | 0.000 | 0.696 | 0.000 | 0.600 | 0.000 | | J853-ALC-AP205 |
| 17 | | T2-ALC-AP02 | 3.0mm厚鋁板 | EC-DG-D334232-ZD1(閃粉古銅) | 9 | | 9 | 36.823 | 0.503 | 4.529 | 0.429 | 3.863 | | J853-ALC-AP206 |
| 18 | | T3-ALC-AP02 | 3.0mm厚鋁板 | EC-DG-D334232-ZD1(閃粉古銅) | 9 | | 9 | 36.823 | 0.503 | 4.529 | 0.429 | 3.863 | | J853-ALC-AP206 |
| 19 | | T2-ALC-AP03 | 3.0mm厚鋁板 | EC-DG-D334232-ZD1(閃粉古銅) | 0 | | 0 | 0.000 | 0.228 | 0.000 | 0.184 | 0.000 | | J853-ALC-AP207 |
| 20 | | T3-ALC-AP03 | 3.0mm厚鋁板 | EC-DG-D334232-ZD1(閃粉古銅) | 9 | | 9 | 18.494 | 0.253 | 2.275 | 0.207 | 1.860 | | J853-ALC-AP207 |
| 21 | | T2-ALC-AP30 | 3.0mm厚鋁板 | EC-DG-D334232-ZD1(閃粉古銅) | 10 | | 10 | 18.512 | 0.228 | 2.277 | 0.184 | 1.845 | | J853-ALC-AP208 |
| 22 | | T2-ALC-AP30 | 3.0mm厚鋁板 | EC-DG-D334232-ZD1(閃粉古銅) | 10 | | 10 | 18.512 | 0.228 | 2.277 | 0.184 | 1.845 | | J853-ALC-AP208 |
| 23 | | T3-ALC-AP30 | 3.0mm厚鋁板 | EC-DG-D334232-ZD1(閃粉古銅) | 9 | | 9 | 16.661 | 0.228 | 2.049 | 0.184 | 1.660 | | J853-ALC-AP208 |
| 24 | | T3-ALC-AP30 | 3.0mm厚鋁板 | EC-DG-D334232-ZD1(閃粉古銅) | 9 | | 9 | 16.661 | 0.228 | 2.049 | 0.184 | 1.660 | | J853-ALC-AP208 |
| 25 | | T2-ALC-AP31 | 3.0mm厚鋁板 | EC-DG-D334232-ZD1(閃粉古銅) | 10 | | 10 | 70.954 | 0.873 | 8.727 | 0.757 | 7.574 | | J853-ALC-AP209 |
| 26 | | T2-ALC-AP31 | 3.0mm厚鋁板 | EC-DG-D334232-ZD1(閃粉古銅) | 10 | | 10 | 70.954 | 0.873 | 8.727 | 0.757 | 7.574 | | J853-ALC-AP209 |
| 27 | | T3-ALC-AP31 | 3.0mm厚鋁板 | EC-DG-D334232-ZD1(閃粉古銅) | 9 | | 9 | 63.859 | 0.873 | 7.855 | 0.757 | 6.817 | | J853-ALC-AP209 |
| 28 | | T3-ALC-AP31 | 3.0mm厚鋁板 | EC-DG-D334232-ZD1(閃粉古銅) | 9 | | 9 | 63.859 | 0.873 | 7.855 | 0.757 | 6.817 | | J853-ALC-AP209 |
| 29 | | T2-ALC-AP14 | 3.0mm厚鋁板 | EC-DG-D334232-ZD1(閃粉古銅) | 9 | | 9 | 55.702 | 0.761 | 6.851 | 0.658 | 5.925 | | J853-ALC-AP210 |
| 30 | | T3-ALC-AP14 | 3.0mm厚鋁板 | EC-DG-D334232-ZD1(閃粉古銅) | 9 | | 9 | 55.702 | 0.761 | 6.851 | 0.658 | 5.925 | | J853-ALC-AP210 |
| 31 | | T2-ALC-AP15 | 3.0mm厚鋁板 | EC-DG-D334232-ZD1(閃粉古銅) | 9 | | 9 | 31.141 | 0.426 | 3.830 | 0.360 | 3.242 | | J853-ALC-AP211 |
| 32 | | T3-ALC-AP15 | 3.0mm厚鋁板 | EC-DG-D334232-ZD1(閃粉古銅) | 9 | | 9 | 31.141 | 0.426 | 3.830 | 0.360 | 3.242 | | J853-ALC-AP211 |
| 33 | | T2-ALC-AP08 | 3.0mm厚鋁板 | EC-DG-D334232-ZD1(閃粉古銅) | 9 | | 9 | 55.702 | 0.761 | 6.851 | 0.658 | 5.925 | | J853-ALC-AP212 |
| 34 | | T3-ALC-AP08 | 3.0mm厚鋁板 | EC-DG-D334232-ZD1(閃粉古銅) | 9 | | 9 | 55.702 | 0.761 | 6.851 | 0.658 | 5.925 | | J853-ALC-AP212 |
| 35 | | T2-ALC-AP09 | 3.0mm厚鋁板 | EC-DG-D334232-ZD1(閃粉古銅) | 9 | | 9 | 31.141 | 0.426 | 3.830 | 0.360 | 3.242 | | J853-ALC-AP213 |
| 36 | | T3-ALC-AP09 | 3.0mm厚鋁板 | EC-DG-D334232-ZD1(閃粉古銅) | 9 | | 9 | 31.141 | 0.426 | 3.830 | 0.360 | 3.242 | | J853-ALC-AP213 |
| 37 | A-改數量 | T2-ALC-AP20 | 3.0mm厚鋁板 | EC-DG-D334232-ZD1(閃粉古銅) | 9 | | 9 | 36.823 | 0.503 | 4.529 | 0.429 | 3.863 | | J853-ALC-AP214 |
| 38 | A-改數量 | T3-ALC-AP20 | 3.0mm厚鋁板 | EC-DG-D334232-ZD1(閃粉古銅) | 9 | | 9 | 36.823 | 0.503 | 4.529 | 0.429 | 3.863 | | J853-ALC-AP214 |
| 39 | A-改尺寸 | T2-ALC-AP21 | 3.0mm厚鋁板 | EC-DG-D334232-ZD1(閃粉古銅) | 9 | | 9 | 18.494 | 0.253 | 2.275 | 0.207 | 1.860 | | J853-ALC-AP215 |
| 40 | | T2-ALC-AP26 | 3.0mm厚鋁板 | EC-DG-D334232-ZD1(閃粉古銅) | 9 | | 9 | 26.742 | 0.365 | 3.289 | 0.307 | 2.761 | | J853-ALC-AP216 |
| 41 | B-改數量 | T3-ALC-AP26 | 3.0mm厚鋁板 | EC-DG-D334232-ZD1(閃粉古銅) | 9 | | 9 | 26.742 | 0.365 | 3.289 | 0.307 | 2.761 | | J853-ALC-AP216 |
| 42 | | T2-ALC-AP32 | 3.0mm厚鋁板 | EC-DG-D334232-ZD1(閃粉古銅) | 9 | | 9 | 49.287 | 0.674 | 6.062 | 0.581 | 5.225 | | J853-ALC-AP217 |
| 43 | | T3-ALC-AP32 | 3.0mm厚鋁板 | EC-DG-D334232-ZD1(閃粉古銅) | 9 | | 9 | 49.287 | 0.674 | 6.062 | 0.581 | 5.225 | | J853-ALC-AP217 |
| 44 | | T2-ALC-AP33 | 3.0mm厚鋁板 | EC-DG-D334232-ZD1(閃粉古銅) | 10 | | 10 | 15.254 | 0.188 | 1.876 | 0.149 | 1.489 | | J853-ALC-AP218 |
| 45 | B-改數量 | T3-ALC-AP33 | 3.0mm厚鋁板 | EC-DG-D334232-ZD1(閃粉古銅) | 9 | | 9 | 13.728 | 0.188 | 1.689 | 0.149 | 1.340 | | J853-ALC-AP218 |
| 46 | | T2-ALC-AP39 | 3.0mm厚鋁板 | EC-DG-D334232-ZD1(閃粉古銅) | 9 | | 9 | 49.287 | 0.674 | 6.062 | 0.581 | 5.225 | | J853-ALC-AP219 |
| 47 | | T3-ALC-AP39 | 3.0mm厚鋁板 | EC-DG-D334232-ZD1(閃粉古銅) | 9 | | 9 | 49.287 | 0.674 | 6.062 | 0.581 | 5.225 | | J853-ALC-AP219 |
| 48 | | T2-ALC-AP40 | 3.0mm厚鋁板 | EC-DG-D334232-ZD1(閃粉古銅) | 10 | | 10 | 15.254 | 0.188 | 1.876 | 0.149 | 1.489 | | J853-ALC-AP220 |
| 49 | B-改數量 | T3-ALC-AP40 | 3.0mm厚鋁板 | EC-DG-D334232-ZD1(閃粉古銅) | 9 | | 9 | 13.728 | 0.188 | 1.689 | 0.149 | 1.340 | | J853-ALC-AP220 |
| 50 | | T2-ALC-AP44 | 3.0mm厚鋁板 | EC-DG-D334232-ZD1(閃粉古銅) | 10 | | 10 | 29.713 | 0.365 | 3.655 | 0.307 | 3.068 | | J853-ALC-AP221 |
| 51 | B-改數量 | T3-ALC-AP44 | 3.0mm厚鋁板 | EC-DG-D334232-ZD1(閃粉古銅) | 9 | | 9 | 26.742 | 0.365 | 3.289 | 0.307 | 2.761 | | J853-ALC-AP221 |

| 美特鋁質 有限公司 MIDI Aluminium Fabricator Ltd. | 工 程 號： | J853 | 計算： | LHR | 日期： | 2022/2/28 | 送呈: |
|---|---|---|---|---|---|---|---|
| | 地盤名稱： | 錦上路-延平道 | 核對: | WSH | 日期： | 2022/3/1 | 副本: |
| 地盤用鋁板B.M.表 | 項目類別： | 天花鋁板（T1,T2,T3）-MO1(T1~T3,5F~16F) | | | 日期： | | |
| BM編號: | 修改版次： | C-20220525 | A/C Code： | | 總V.F.: 767.75 | 總重量: 7258.99 | 此BM依據**拆圖資料計算 |

| 序號 | 修改內容 | 鋁板圖號 | 鋁板名稱 | 顏色 | 實用 | 後備 | 總數 | 總重量 | 單件展開面積 | 總展開面積 | 單件V.F. | 總V.F. | 備註 | |
|---|---|---|---|---|---|---|---|---|---|---|---|---|---|---|
| | | | | | | | | | 平方米 | | 平方米 | | | 加工圖號 |
| 52 | | T2-ALC-AP46 | 3.0mm厚鋁板 | EC-DG-D334232-ZD1(閃粉古銅) | 1 | | 1 | 6.108 | 0.751 | 0.751 | 0.649 | 0.649 | | J853-ALC-AP222 |
| 53 | | T2-ALC-AP51 | 3.0mm厚鋁板 | EC-DG-D334232-ZD1(閃粉古銅) | 1 | | 1 | 6.108 | 0.751 | 0.751 | 0.649 | 0.649 | | J853-ALC-AP223 |
| 54 | | T2-ALC-AP55 | 3.0mm厚鋁板 | EC-DG-D334232-ZD1(閃粉古銅) | 1 | | 1 | 4.702 | 0.578 | 0.578 | 0.496 | 0.496 | | J853-ALC-AP224 |
| 55 | A-改尺寸 | T2-ALC-AP58 | 3.0mm厚鋁板 | EC-DG-D334232-ZD1(閃粉古銅) | 0 | | 0 | 0.000 | 0.240 | 0.000 | 0.196 | 0.000 | | J853-ALC-AP225 |
| 56 | A-改數量 | T2-ALC-AP62 | 3.0mm厚鋁板 | EC-DG-D334232-ZD1(閃粉古銅) | 0 | | 0 | 0.000 | 0.758 | 0.000 | 0.661 | 0.000 | | J853-ALC-AP226 |
| 57 | A-改數量 | T2-ALC-AP63 | 3.0mm厚鋁板 | EC-DG-D334232-ZD1(閃粉古銅) | 0 | | 0 | 0.000 | 0.968 | 0.000 | 0.849 | 0.000 | | J853-ALC-AP227 |
| 58 | A-改數量 | T2-ALC-AP64 | 3.0mm厚鋁板 | EC-DG-D334232-ZD1(閃粉古銅) | 0 | | 0 | 0.000 | 0.968 | 0.000 | 0.849 | 0.000 | | J853-ALC-AP228 |
| 59 | A-改數量 | T2-ALC-AP65 | 3.0mm厚鋁板 | EC-DG-D334232-ZD1(閃粉古銅) | 0 | | 0 | 0.000 | 0.511 | 0.000 | 0.441 | 0.000 | | J853-ALC-AP229 |
| 60 | A-改數量 | T2-ALC-AP66 | 3.0mm厚鋁板 | EC-DG-D334232-ZD1(閃粉古銅) | 0 | | 0 | 0.000 | 0.511 | 0.000 | 0.441 | 0.000 | | J853-ALC-AP230 |
| 61 | A-改尺寸 | T3-ALC-AP50 | 3.0mm厚鋁板 | EC-DG-D334232-ZD1(閃粉古銅) | 0 | | 0 | 0.000 | 0.253 | 0.000 | 0.207 | 0.000 | | J853-ALC-AP231 |
| 62 | | T3-ALC-AP46 | 3.0mm厚鋁板 | EC-DG-D334232-ZD1(閃粉古銅) | 9 | | 9 | 36.273 | 0.496 | 4.462 | 0.423 | 3.803 | | J853-ALC-AP232 |
| 63 | | T3-ALC-AP47 | 3.0mm厚鋁板 | EC-DG-D334232-ZD1(閃粉古銅) | 9 | | 9 | 21.610 | 0.295 | 2.658 | 0.245 | 2.201 | | J853-ALC-AP233 |
| 64 | A-改數量 | T3-ALC-AP53 | 3.0mm厚鋁板 | EC-DG-D334232-ZD1(閃粉古銅) | 0 | | 0 | 0.000 | 0.714 | 0.000 | 0.616 | 0.000 | | J853-ALC-AP234 |
| 65 | A-改數量 | T3-ALC-AP54 | 3.0mm厚鋁板 | EC-DG-D334232-ZD1(閃粉古銅) | 0 | | 0 | 0.000 | 0.849 | 0.000 | 0.736 | 0.000 | | J853-ALC-AP235 |
| 66 | A-改數量 | T3-ALC-AP55 | 3.0mm厚鋁板 | EC-DG-D334232-ZD1(閃粉古銅) | 0 | | 0 | 0.000 | 0.849 | 0.000 | 0.736 | 0.000 | | J853-ALC-AP236 |
| 67 | A-改數量 | T3-ALC-AP56 | 3.0mm厚鋁板 | EC-DG-D334232-ZD1(閃粉古銅) | 0 | | 0 | 0.000 | 0.426 | 0.000 | 0.360 | 0.000 | | J853-ALC-AP237 |
| 68 | A-改數量 | T3-ALC-AP57 | 3.0mm厚鋁板 | EC-DG-D334232-ZD1(閃粉古銅) | 0 | | 0 | 0.000 | 0.426 | 0.000 | 0.360 | 0.000 | | J853-ALC-AP238 |
| 69 | | T1-ALC-AP01 | 3.0mm厚鋁板 | EC-DG-D334232-ZD1(閃粉古銅) | 1 | | 1 | 9.244 | 1.137 | 1.137 | 0.992 | 0.992 | | J853-ALC-AP239 |
| 70 | | T1-ALC-AP02 | 3.0mm厚鋁板 | EC-DG-D334232-ZD1(閃粉古銅) | 1 | | 1 | 9.244 | 1.137 | 1.137 | 0.992 | 0.992 | | J853-ALC-AP240 |
| 71 | A-改尺寸 | T1-ALC-AP03 | 3.0mm厚鋁板 | EC-DG-D334232-ZD1(閃粉古銅) | 1 | | 1 | 7.004 | 0.861 | 0.861 | 0.747 | 0.747 | | J853-ALC-AP241 |
| 72 | A-改尺寸 | T1-ALC-AP04 | 3.0mm厚鋁板 | EC-DG-D334232-ZD1(閃粉古銅) | 1 | | 1 | 3.867 | 0.476 | 0.476 | 0.405 | 0.405 | | J853-ALC-AP242 |
| 73 | A-改數量 | T1-ALC-AP09 | 3.0mm厚鋁板 | EC-DG-D334232-ZD1(閃粉古銅) | 0 | | 0 | 0.000 | 0.758 | 0.000 | 0.592 | 0.000 | | J853-ALC-AP243 |
| 74 | A-改數量 | T1-ALC-AP10 | 3.0mm厚鋁板 | EC-DG-D334232-ZD1(閃粉古銅) | 0 | | 0 | 0.000 | 0.939 | 0.000 | 0.817 | 0.000 | | J853-ALC-AP244 |
| 75 | A-改數量 | T1-ALC-AP11 | 3.0mm厚鋁板 | EC-DG-D334232-ZD1(閃粉古銅) | 0 | | 0 | 0.000 | 1.077 | 0.000 | 0.939 | 0.000 | | J853-ALC-AP245 |
| 76 | A-改數量 | T1-ALC-AP12 | 3.0mm厚鋁板 | EC-DG-D334232-ZD1(閃粉古銅) | 8 | | 8 | 30.939 | 0.476 | 3.806 | 0.405 | 3.238 | | J853-ALC-AP246 |
| 77 | | T1-ALC-AP13 | 3.0mm厚鋁板 | EC-DG-D334232-ZD1(閃粉古銅) | 8 | | 8 | 44.788 | 0.689 | 5.509 | 0.594 | 4.751 | | J853-ALC-AP247 |
| 78 | | T1-ALC-AP14 | 3.0mm厚鋁板 | EC-DG-D334232-ZD1(閃粉古銅) | 8 | | 8 | 53.993 | 0.830 | 6.641 | 0.720 | 5.757 | | J853-ALC-AP248 |
| 79 | | T1-ALC-AP15 | 3.0mm厚鋁板 | EC-DG-D334232-ZD1(閃粉古銅) | 8 | | 8 | 53.993 | 0.830 | 6.641 | 0.720 | 5.757 | | J853-ALC-AP249 |
| 80 | | T1-ALC-AP16 | 3.0mm厚鋁板 | EC-DG-D334232-ZD1(閃粉古銅) | 8 | | 8 | 30.125 | 0.463 | 3.705 | 0.394 | 3.149 | | J853-ALC-AP250 |
| 81 | A-改尺寸 | T1-ALC-AP26 | 3.0mm厚鋁板 | EC-DG-D334232-ZD1(閃粉古銅) | 8 | | 8 | 62.954 | 0.968 | 7.743 | 0.842 | 6.736 | | J853-ALC-AP251 |
| 82 | A-改尺寸 | T1-ALC-AP27 | 3.0mm厚鋁板 | EC-DG-D334232-ZD1(閃粉古銅) | 8 | | 8 | 71.915 | 1.106 | 8.846 | 0.964 | 7.715 | | J853-ALC-AP252 |
| 83 | A-改尺寸 | T1-ALC-AP28 | 3.0mm厚鋁板 | EC-DG-D334232-ZD1(閃粉古銅) | 8 | | 8 | 84.502 | 1.299 | 10.394 | 1.175 | 9.396 | | J853-ALC-AP253 |
| 84 | A-改尺寸 | T1-ALC-AP29 | 3.0mm厚鋁板 | EC-DG-D334232-ZD1(閃粉古銅) | 8 | | 8 | 30.939 | 0.476 | 3.806 | 0.405 | 3.238 | | J853-ALC-AP254 |
| 85 | A-改尺寸 | T1-ALC-AP37 | 3.0mm厚鋁板 | EC-DG-D334232-ZD1(閃粉古銅) | 9 | | 9 | 91.096 | 1.245 | 11.205 | 1.088 | 9.792 | | J853-ALC-AP255 |
| 86 | A-改尺寸 | T1-ALC-AP44 | 3.0mm厚鋁板 | EC-DG-D334232-ZD1(閃粉古銅) | 8 | | 8 | 78.188 | 1.202 | 9.617 | 1.050 | 8.400 | | J853-ALC-AP256 |
| 87 | | T1-ALC-AP45 | 3.0mm厚鋁板 | EC-DG-D334232-ZD1(閃粉古銅) | 8 | | 8 | 20.186 | 0.310 | 2.483 | 0.258 | 2.063 | | J853-ALC-AP257 |
| 88 | A-新增 | T2-ALC-AP75 | 3.0mm厚鋁板 | EC-DG-D334232-ZD1(閃粉古銅) | 9 | | 9 | 37.740 | 0.516 | 4.642 | 0.440 | 3.963 | | J853-ALC-AP341 |
| 89 | A-新增 | T3-ALC-AP75 | 3.0mm厚鋁板 | EC-DG-D334232-ZD1(閃粉古銅) | 9 | | 9 | 37.740 | 0.516 | 4.642 | 0.440 | 3.963 | | J853-ALC-AP341 |
| 90 | A-新增 | T2-ALC-AP03 | 3.0mm厚鋁板 | EC-DG-D334232-ZD1(閃粉古銅) | 9 | | 9 | 17.578 | 0.240 | 2.162 | 0.196 | 1.760 | | J853-ALC-AP342 |
| 91 | A-新增 | T2-ALC-AP19 | 3.0mm厚鋁板 | EC-DG-D334232-ZD1(閃粉古銅) | 9 | | 9 | 44.888 | 0.613 | 5.521 | 0.527 | 4.744 | | J853-ALC-AP343 |
| 92 | A-新增 | T2-ALC-AP19 | 3.0mm厚鋁板 | EC-DG-D334232-ZD1(閃粉古銅) | 0 | | 0 | 0.000 | 0.613 | 0.000 | 0.527 | 0.000 | | J853-ALC-AP343 |
| 93 | A-新增 | T3-ALC-AP74 | 3.0mm厚鋁板 | EC-DG-D334232-ZD1(閃粉古銅) | 0 | | 0 | 0.000 | 0.613 | 0.000 | 0.527 | 0.000 | | J853-ALC-AP343 |
| 94 | A-新增 | T2-ALC-AP76 | 3.0mm厚鋁板 | EC-DG-D334232-ZD1(閃粉古銅) | 0 | | 0 | 0.000 | 0.714 | 0.000 | 0.616 | 0.000 | | J853-ALC-AP344 |
| 95 | A-新增 | T2-ALC-AP77 | 3.0mm厚鋁板 | EC-DG-D334232-ZD1(閃粉古銅) | 0 | | 0 | 0.000 | 0.855 | 0.000 | 0.742 | 0.000 | | J853-ALC-AP345 |
| 96 | A-新增 | T2-ALC-AP78 | 3.0mm厚鋁板 | EC-DG-D334232-ZD1(閃粉古銅) | 0 | | 0 | 0.000 | 0.855 | 0.000 | 0.742 | 0.000 | | J853-ALC-AP346 |
| 97 | A-新增 | T2-ALC-AP79 | 3.0mm厚鋁板 | EC-DG-D334232-ZD1(閃粉古銅) | 0 | | 0 | 0.000 | 0.426 | 0.000 | 0.360 | 0.000 | | J853-ALC-AP347 |
| 98 | A-新增 | T2-ALC-AP80 | 3.0mm厚鋁板 | EC-DG-D334232-ZD1(閃粉古銅) | 0 | | 0 | 0.000 | 0.426 | 0.000 | 0.360 | 0.000 | | J853-ALC-AP348 |
| 99 | B-取消 | T3-ALC-AP66 | 3.0mm厚鋁板 | EC-DG-D334232-ZD1(閃粉古銅) | 0 | | 0 | 0.000 | 0.378 | 0.000 | 0.318 | 0.000 | | J853-ALC-AP349 |
| 100 | B-取消 | T3-ALC-AP68 | 3.0mm厚鋁板 | EC-DG-D334232-ZD1(閃粉古銅) | 0 | | 0 | 0.000 | 0.200 | 0.000 | 0.160 | 0.000 | | J853-ALC-AP350 |
| 101 | B-取消 | T3-ALC-AP70 | 3.0mm厚鋁板 | EC-DG-D334232-ZD1(閃粉古銅) | 0 | | 0 | 0.000 | 0.200 | 0.000 | 0.160 | 0.000 | | J853-ALC-AP351 |
| 102 | B-取消 | T3-ALC-AP72 | 3.0mm厚鋁板 | EC-DG-D334232-ZD1(閃粉古銅) | 0 | | 0 | 0.000 | 0.378 | 0.000 | 0.318 | 0.000 | | J853-ALC-AP352 |

| 美特鋁質 有限公司 MIDI Aluminium Fabricator Ltd. | 工 程 號： | J853 | 計算： | LHR | 日期： | 2022/2/28 | 送呈: |
|---|---|---|---|---|---|---|---|
| | 地盤名稱： | 錦上路-延平道 | 核對: | WSH | 日期： | 2022/3/1 | 副本: |
| 地盤用鋁板B.M.表 | 項目類別： | 天花鋁板（T1,T2,T3）-MO1(T1~T3,5F~16F) | | | 日期: | | |
| BM編號: | 修改版次： | C-20220525 | A/C Code: | | 總V.F.: | 767.75 | 總重量: 7258.99 | 此BM依據**拆圖資料計算 |

| 序號 | 修改內容 | 鋁板圖號 | 鋁板名稱 | 顏色 | 實用 | 後備 | 總數 | 總重量 | 單件展開面積 | 總展開面積 | 單件V.F. | 總V.F. | 備註 | |
|---|---|---|---|---|---|---|---|---|---|---|---|---|---|---|
| | | | | | | | | | 平方米 | | 平方米 | | | 加工圖號 |
| 103 | A-新增 | T3-ALC-AP76 | 3.0mm厚鋁板 | EC-DG-D334232-ZD1(閃粉古銅) | 0 | | 0 | 0.000 | 0.699 | 0.000 | 0.603 | 0.000 | | J853-ALC-AP353 |
| 104 | A-新增 | T3-ALC-AP77 | 3.0mm厚鋁板 | EC-DG-D334232-ZD1(閃粉古銅) | 0 | | 0 | 0.000 | 0.863 | 0.000 | 0.749 | 0.000 | | J853-ALC-AP354 |
| 105 | A-新增 | T3-ALC-AP78 | 3.0mm厚鋁板 | EC-DG-D334232-ZD1(閃粉古銅) | 0 | | 0 | 0.000 | 0.863 | 0.000 | 0.749 | 0.000 | | J853-ALC-AP355 |
| 106 | A-新增 | T3-ALC-AP79 | 3.0mm厚鋁板 | EC-DG-D334232-ZD1(閃粉古銅) | 0 | | 0 | 0.000 | 0.426 | 0.000 | 0.360 | 0.000 | | J853-ALC-AP356 |
| 107 | A-新增 | T3-ALC-AP80 | 3.0mm厚鋁板 | EC-DG-D334232-ZD1(閃粉古銅) | 0 | | 0 | 0.000 | 0.426 | 0.000 | 0.360 | 0.000 | | J853-ALC-AP357 |
| 108 | A-新增 | T1-ALC-AP51 | 3.0mm厚鋁板 | EC-DG-D334232-ZD1(閃粉古銅) | 8 | | 8 | 49.508 | 0.761 | 6.090 | 0.676 | 5.408 | | J853-ALC-AP358 |
| 109 | A-新增 | T1-ALC-AP52 | 3.0mm厚鋁板 | EC-DG-D334232-ZD1(閃粉古銅) | 8 | | 8 | 60.282 | 0.927 | 7.415 | 0.805 | 6.444 | | J853-ALC-AP359 |
| 110 | A-新增 | T1-ALC-AP53 | 3.0mm厚鋁板 | EC-DG-D334232-ZD1(閃粉古銅) | 8 | | 8 | 69.227 | 1.064 | 8.515 | 0.928 | 7.421 | | J853-ALC-AP360 |
| 111 | A-改數量 | T2-ALC-AP04 | 3.0mm厚鋁板 | EC-DG-D334232-ZD1(閃粉古銅) | 9 | | 9 | 14.198 | 0.194 | 1.746 | 0.155 | 1.399 | | J853-ALC-AP258 |
| 112 | A-改數量 | T2-ALC-AP04 | 3.0mm厚鋁板 | EC-DG-D334232-ZD1(閃粉古銅) | 0 | | 0 | 0.000 | 0.194 | 0.000 | 0.155 | 0.000 | | J853-ALC-AP258 |
| 113 | A-取消 | T3-ALC-AP04 | 3.0mm厚鋁板 | EC-DG-D334232-ZD1(閃粉古銅) | 0 | | 0 | 0.000 | 0.194 | 0.000 | 0.155 | 0.000 | | J853-ALC-AP258 |
| 114 | | T2-ALC-AP10 | 3.0mm厚鋁板 | EC-DG-D334232-ZD1(閃粉古銅) | 9 | | 9 | 12.815 | 0.175 | 1.576 | 0.140 | 1.256 | | J853-ALC-AP259 |
| 115 | | T3-ALC-AP10 | 3.0mm厚鋁板 | EC-DG-D334232-ZD1(閃粉古銅) | 9 | | 9 | 12.815 | 0.175 | 1.576 | 0.140 | 1.256 | | J853-ALC-AP259 |
| 116 | | T2-ALC-AP16 | 3.0mm厚鋁板 | EC-DG-D334232-ZD1(閃粉古銅) | 9 | | 9 | 13.921 | 0.190 | 1.712 | 0.152 | 1.371 | | J853-ALC-AP260 |
| 117 | | T3-ALC-AP16 | 3.0mm厚鋁板 | EC-DG-D334232-ZD1(閃粉古銅) | 9 | | 9 | 13.921 | 0.190 | 1.712 | 0.152 | 1.371 | | J853-ALC-AP260 |
| 118 | | T2-ALC-AP82 | 3.0mm厚鋁板 | EC-DG-D334232-ZD1(閃粉古銅) | 0 | | 0 | 0.000 | 0.190 | 0.000 | 0.152 | 0.000 | | J853-ALC-AP260 |
| 119 | | T3-ALC-AP59 | 3.0mm厚鋁板 | EC-DG-D334232-ZD1(閃粉古銅) | 0 | | 0 | 0.000 | 0.190 | 0.000 | 0.152 | 0.000 | | J853-ALC-AP260 |
| 120 | | T2-ALC-AP34 | 3.0mm厚鋁板 | EC-DG-D334232-ZD1(閃粉古銅) | 9 | | 9 | 18.347 | 0.251 | 2.257 | 0.203 | 1.831 | | J853-ALC-AP261 |
| 121 | B-改數量 | T3-ALC-AP34 | 3.0mm厚鋁板 | EC-DG-D334232-ZD1(閃粉古銅) | 9 | | 9 | 18.347 | 0.251 | 2.257 | 0.203 | 1.831 | | J853-ALC-AP261 |
| 122 | | T2-ALC-AP41 | 3.0mm厚鋁板 | EC-DG-D334232-ZD1(閃粉古銅) | 9 | | 9 | 18.347 | 0.251 | 2.257 | 0.203 | 1.831 | | J853-ALC-AP261 |
| 123 | B-改數量 | T3-ALC-AP41 | 3.0mm厚鋁板 | EC-DG-D334232-ZD1(閃粉古銅) | 9 | | 9 | 18.347 | 0.251 | 2.257 | 0.203 | 1.831 | | J853-ALC-AP261 |
| 124 | B-取消 | T2-ALC-AP41 | 3.0mm厚鋁板 | EC-DG-D334232-ZD1(閃粉古銅) | 0 | | 0 | 0.000 | 0.251 | 0.000 | 0.203 | 0.000 | | J853-ALC-AP262 |
| 125 | B-取消 | T3-ALC-AP41 | 3.0mm厚鋁板 | EC-DG-D334232-ZD1(閃粉古銅) | 0 | | 0 | 0.000 | 0.251 | 0.000 | 0.203 | 0.000 | | J853-ALC-AP262 |
| 126 | A-改尺寸 | T2-ALC-AP22 | 3.0mm厚鋁板 | EC-DG-D334232-ZD1(閃粉古銅) | 9 | | 9 | 15.645 | 0.214 | 1.924 | 0.175 | 1.574 | | J853-ALC-AP263 |
| 127 | A-改尺寸 | T3-ALC-AP04 | 3.0mm厚鋁板 | EC-DG-D334232-ZD1(閃粉古銅) | 9 | | 9 | 15.645 | 0.214 | 1.924 | 0.175 | 1.574 | | J853-ALC-AP263 |
| 128 | A-改尺寸 | T3-ALC-AP51 | 3.0mm厚鋁板 | EC-DG-D334232-ZD1(閃粉古銅) | 0 | | 0 | 0.000 | 0.214 | 0.000 | 0.175 | 0.000 | | J853-ALC-AP263 |
| 129 | | T2-ALC-AP27 | 3.0mm厚鋁板 | EC-DG-D334232-ZD1(閃粉古銅) | 9 | | 9 | 9.127 | 0.125 | 1.123 | 0.097 | 0.872 | | J853-ALC-AP264 |
| 130 | | T2-ALC-AP27 | 3.0mm厚鋁板 | EC-DG-D334232-ZD1(閃粉古銅) | 9 | | 9 | 9.127 | 0.125 | 1.123 | 0.097 | 0.872 | | J853-ALC-AP264 |
| 131 | B-改數量 | T3-ALC-AP27 | 3.0mm厚鋁板 | EC-DG-D334232-ZD1(閃粉古銅) | 9 | | 9 | 9.127 | 0.125 | 1.123 | 0.097 | 0.872 | | J853-ALC-AP264 |
| 132 | B-改數量 | T3-ALC-AP27 | 3.0mm厚鋁板 | EC-DG-D334232-ZD1(閃粉古銅) | 9 | | 9 | 9.127 | 0.125 | 1.123 | 0.097 | 0.872 | | J853-ALC-AP264 |
| 133 | | T2-ALC-AP47 | 3.0mm厚鋁板 | EC-DG-D334232-ZD1(閃粉古銅) | 1 | | 1 | 2.356 | 0.290 | 0.290 | 0.236 | 0.236 | | J853-ALC-AP265 |
| 134 | | T2-ALC-AP52 | 3.0mm厚鋁板 | EC-DG-D334232-ZD1(閃粉古銅) | 1 | | 1 | 2.356 | 0.290 | 0.290 | 0.236 | 0.236 | | J853-ALC-AP265 |
| 135 | | T2-ALC-AP56 | 3.0mm厚鋁板 | EC-DG-D334232-ZD1(閃粉古銅) | 1 | | 1 | 0.922 | 0.113 | 0.113 | 0.087 | 0.087 | | J853-ALC-AP267 |
| 136 | A-取消 | T2-ALC-AP59 | 3.0mm厚鋁板 | EC-DG-D334232-ZD1(閃粉古銅) | 0 | | 0 | 0.000 | 0.194 | 0.000 | 0.155 | 0.000 | | J853-ALC-AP268 |
| 137 | A-改數量 | T2-ALC-AP68 | 3.0mm厚鋁板 | EC-DG-D334232-ZD1(閃粉古銅) | 0 | | 0 | 0.000 | 0.175 | 0.000 | 0.140 | 0.000 | | J853-ALC-AP269 |
| 138 | A-改數量 | T2-ALC-AP81 | 3.0mm厚鋁板 | EC-DG-D334232-ZD1(閃粉古銅) | 0 | | 0 | 0.000 | 0.175 | 0.000 | 0.140 | 0.000 | | J853-ALC-AP269 |
| 139 | A-改數量 | T3-ALC-AP58 | 3.0mm厚鋁板 | EC-DG-D334232-ZD1(閃粉古銅) | 0 | | 0 | 0.000 | 0.175 | 0.000 | 0.140 | 0.000 | | J853-ALC-AP269 |
| 140 | B-取消 | T3-ALC-AP51 | 3.0mm厚鋁板 | EC-DG-D334232-ZD1(閃粉古銅) | 0 | | 0 | 0.000 | 0.214 | 0.000 | 0.175 | 0.000 | | J853-ALC-AP270 |
| 141 | | T3-ALC-AP48 | 3.0mm厚鋁板 | EC-DG-D334232-ZD1(閃粉古銅) | 9 | | 9 | 11.432 | 0.156 | 1.406 | 0.124 | 1.112 | | J853-ALC-AP271 |
| 142 | B-取消 | T3-ALC-AP58 | 3.0mm厚鋁板 | EC-DG-D334232-ZD1(閃粉古銅) | 0 | | 0 | 0.000 | 0.175 | 0.000 | 0.140 | 0.000 | | J853-ALC-AP272 |
| 143 | B-取消 | T3-ALC-AP59 | 3.0mm厚鋁板 | EC-DG-D334232-ZD1(閃粉古銅) | 0 | | 0 | 0.000 | 0.190 | 0.000 | 0.152 | 0.000 | | J853-ALC-AP273 |
| 144 | A-改尺寸 | T1-ALC-AP05 | 3.0mm厚鋁板 | EC-DG-D334232-ZD1(閃粉古銅) | 1 | | 1 | 1.946 | 0.239 | 0.239 | 0.194 | 0.194 | | J853-ALC-AP274 |
| 145 | | T1-ALC-AP17 | 3.0mm厚鋁板 | EC-DG-D334232-ZD1(閃粉古銅) | 8 | | 8 | 13.030 | 0.200 | 1.603 | 0.161 | 1.287 | | J853-ALC-AP275 |
| 146 | | T1-ALC-AP30 | 3.0mm厚鋁板 | EC-DG-D334232-ZD1(閃粉古銅) | 8 | | 8 | 13.030 | 0.200 | 1.603 | 0.161 | 1.287 | | J853-ALC-AP275 |
| 147 | A-改尺寸 | T1-ALC-AP38 | 3.0mm厚鋁板 | EC-DG-D334232-ZD1(閃粉古銅) | 9 | | 9 | 8.295 | 0.113 | 1.020 | 0.088 | 0.792 | | J853-ALC-AP277 |
| 148 | A-改數量 | T1-ALC-AP39 | 3.0mm厚鋁板 | EC-DG-D334232-ZD1(閃粉古銅) | 9 | | 9 | 7.245 | 0.099 | 0.891 | 0.076 | 0.681 | | J853-ALC-AP278 |
| 149 | A-改數量 | T1-ALC-AP39 | 3.0mm厚鋁板 | EC-DG-D334232-ZD1(閃粉古銅) | 8 | | 8 | 6.440 | 0.099 | 0.792 | 0.076 | 0.605 | | J853-ALC-AP278 |
| 150 | A-取消 | T1-ALC-AP46 | 3.0mm厚鋁板 | EC-DG-D334232-ZD1(閃粉古銅) | 0 | | 0 | 0.000 | 0.087 | 0.000 | 0.065 | 0.000 | | J853-ALC-AP279 |
| 151 | B-取消 | T3-ALC-AP04 | 3.0mm厚鋁板 | EC-DG-D334232-ZD1(閃粉古銅) | 0 | | 0 | 0.000 | 0.214 | 0.000 | 0.175 | 0.000 | | J853-ALC-AP361 |
| 152 | B-取消 | T3-ALC-AP67 | 3.0mm厚鋁板 | EC-DG-D334232-ZD1(閃粉古銅) | 0 | | 0 | 0.000 | 0.135 | 0.000 | 0.107 | 0.000 | | J853-ALC-AP362 |
| 153 | B-取消 | T3-ALC-AP69 | 3.0mm厚鋁板 | EC-DG-D334232-ZD1(閃粉古銅) | 0 | | 0 | 0.000 | 0.278 | 0.000 | 0.231 | 0.000 | | J853-ALC-AP363 |

| 美特鋁質 有限公司 MIDI Aluminium Fabricator Ltd. | 工 程 號： | J853 | 計算： | LHR | 日期： | 2022/2/28 | 送呈: |
|---|---|---|---|---|---|---|---|
| | 地盤名稱： | 錦上路-延平道 | 核對: | WSH | 日期： | 2022/3/1 | 副本: |
| 地盤用鋁板B.M.表 | 項目類別： | 天花鋁板（T1,T2,T3）-MO1(T1~T3,5F~16F) | | | 日期： | | |
| BM編號: | 修改版次： | C-20220525 | A/C Code： | | 總V.F.: 767.75 | 總重量: 7258.99 | 此BM依據**拆圖資料計算 |

| 序號 | 修改內容 | 鋁板圖號 | 鋁板名稱 | 顏色 | 實用 | 後備 | 總數 | 總重量 | 單件展開面積 | 總展開面積 | 單件V.F. | 總V.F. | 備註 | |
|---|---|---|---|---|---|---|---|---|---|---|---|---|---|---|
| | | | | | | | | | 平方米 | | 平方米 | | | 加工圖號 |
| 154 | B-取消 | T3-ALC-AP71 | 3.0mm厚鋁板 | EC-DG-D334232-ZD1(閃粉古銅) | 0 | | 0 | 0.000 | 0.244 | 0.000 | 0.198 | 0.000 | | J853-ALC-AP364 |
| 155 | B-取消 | T3-ALC-AP73 | 3.0mm厚鋁板 | EC-DG-D334232-ZD1(閃粉古銅) | 0 | | 0 | 0.000 | 0.118 | 0.000 | 0.092 | 0.000 | | J853-ALC-AP365 |
| 156 | A-新增 | T3-ALC-AP81 | 3.0mm厚鋁板 | EC-DG-D334232-ZD1(閃粉古銅) | 0 | | 0 | 0.000 | 0.199 | 0.000 | 0.162 | 0.000 | | J853-ALC-AP366 |
| 157 | A-新增 | T3-ALC-AP82 | 3.0mm厚鋁板 | EC-DG-D334232-ZD1(閃粉古銅) | 0 | | 0 | 0.000 | 0.190 | 0.000 | 0.152 | 0.000 | | J853-ALC-AP367 |
| 158 | A-取消 | T2-ALC-AP06 | 3.0mm厚鋁板 | EC-DG-D334232-ZD1(閃粉古銅) | 0 | | 0 | 0.000 | 0.226 | 0.000 | 0.183 | 0.000 | | J853-ALC-AP280 |
| 159 | B-取消 | T3-ALC-AP06 | 3.0mm厚鋁板 | EC-DG-D334232-ZD1(閃粉古銅) | 0 | | 0 | 0.000 | 0.226 | 0.000 | 0.183 | 0.000 | | J853-ALC-AP280 |
| 160 | | T2-ALC-AP12 | 3.0mm厚鋁板 | EC-DG-D334232-ZD1(閃粉古銅) | 9 | | 9 | 34.197 | 0.467 | 4.206 | 0.387 | 3.483 | | J853-ALC-AP281 |
| 161 | | T3-ALC-AP12 | 3.0mm厚鋁板 | EC-DG-D334232-ZD1(閃粉古銅) | 9 | | 9 | 34.197 | 0.467 | 4.206 | 0.387 | 3.483 | | J853-ALC-AP281 |
| 162 | | T2-ALC-AP18 | 3.0mm厚鋁板 | EC-DG-D334232-ZD1(閃粉古銅) | 9 | | 9 | 29.550 | 0.404 | 3.635 | 0.333 | 2.999 | | J853-ALC-AP282 |
| 163 | | T3-ALC-AP18 | 3.0mm厚鋁板 | EC-DG-D334232-ZD1(閃粉古銅) | 9 | | 9 | 29.550 | 0.404 | 3.635 | 0.333 | 2.999 | | J853-ALC-AP282 |
| 164 | A-改數量 | T2-ALC-AP29 | 3.0mm厚鋁板 | EC-DG-D334232-ZD1(閃粉古銅) | 9 | | 9 | 15.612 | 0.213 | 1.920 | 0.172 | 1.548 | | J853-ALC-AP283 |
| 165 | A-改數量 | T2-ALC-AP29 | 3.0mm厚鋁板 | EC-DG-D334232-ZD1(閃粉古銅) | 9 | | 9 | 15.612 | 0.213 | 1.920 | 0.172 | 1.548 | | J853-ALC-AP283 |
| 166 | A-改數量 | T3-ALC-AP29 | 3.0mm厚鋁板 | EC-DG-D334232-ZD1(閃粉古銅) | 9 | | 9 | 15.612 | 0.213 | 1.920 | 0.172 | 1.548 | | J853-ALC-AP283 |
| 167 | A-改數量 | T3-ALC-AP29 | 3.0mm厚鋁板 | EC-DG-D334232-ZD1(閃粉古銅) | 9 | | 9 | 15.612 | 0.213 | 1.920 | 0.172 | 1.548 | | J853-ALC-AP283 |
| 168 | B-新增 | T2-ALC-AP29 | 3.0mm厚鋁板 | EC-DG-D334232-ZD1(閃粉古銅) | 9 | | 9 | 15.612 | 0.213 | 1.920 | 0.172 | 1.548 | | J853-ALC-AP283 |
| 169 | B-新增 | T2-ALC-AP29 | 3.0mm厚鋁板 | EC-DG-D334232-ZD1(閃粉古銅) | 9 | | 9 | 15.612 | 0.213 | 1.920 | 0.172 | 1.548 | | J853-ALC-AP283 |
| 170 | B-新增 | T2-ALC-AP29 | 3.0mm厚鋁板 | EC-DG-D334232-ZD1(閃粉古銅) | 0 | | 0 | 0.000 | 0.213 | 0.000 | 0.172 | 0.000 | | J853-ALC-AP283 |
| 171 | B-新增 | T3-ALC-AP29 | 3.0mm厚鋁板 | EC-DG-D334232-ZD1(閃粉古銅) | 9 | | 9 | 15.612 | 0.213 | 1.920 | 0.172 | 1.548 | | J853-ALC-AP283 |
| 172 | A-取消 | T2-ALC-AP24 | 3.0mm厚鋁板 | EC-DG-D334232-ZD1(閃粉古銅) | 0 | | 0 | 0.000 | 0.226 | 0.000 | 0.183 | 0.000 | | J853-ALC-AP284 |
| 173 | A-改數量 | T3-ALC-AP24 | 3.0mm厚鋁板 | EC-DG-D334232-ZD1(閃粉古銅) | 9 | | 9 | 16.541 | 0.226 | 2.035 | 0.183 | 1.645 | | J853-ALC-AP284 |
| 174 | | T2-ALC-AP37 | 3.0mm厚鋁板 | EC-DG-D334232-ZD1(閃粉古銅) | 9 | | 9 | 27.274 | 0.373 | 3.355 | 0.307 | 2.762 | | J853-ALC-AP285 |
| 175 | | T2-ALC-AP37 | 3.0mm厚鋁板 | EC-DG-D334232-ZD1(閃粉古銅) | 9 | | 9 | 27.274 | 0.373 | 3.355 | 0.307 | 2.762 | | J853-ALC-AP285 |
| 176 | | T3-ALC-AP37 | 3.0mm厚鋁板 | EC-DG-D334232-ZD1(閃粉古銅) | 9 | | 9 | 27.274 | 0.373 | 3.355 | 0.307 | 2.762 | | J853-ALC-AP285 |
| 177 | | T3-ALC-AP37 | 3.0mm厚鋁板 | EC-DG-D334232-ZD1(閃粉古銅) | 9 | | 9 | 27.274 | 0.373 | 3.355 | 0.307 | 2.762 | | J853-ALC-AP285 |
| 178 | | T2-ALC-AP38 | 3.0mm厚鋁板 | EC-DG-D334232-ZD1(閃粉古銅) | 9 | | 9 | 27.274 | 0.373 | 3.355 | 0.307 | 2.762 | | J853-ALC-AP286 |
| 179 | | T2-ALC-AP38 | 3.0mm厚鋁板 | EC-DG-D334232-ZD1(閃粉古銅) | 9 | | 9 | 27.274 | 0.373 | 3.355 | 0.307 | 2.762 | | J853-ALC-AP286 |
| 180 | | T3-ALC-AP38 | 3.0mm厚鋁板 | EC-DG-D334232-ZD1(閃粉古銅) | 9 | | 9 | 27.274 | 0.373 | 3.355 | 0.307 | 2.762 | | J853-ALC-AP286 |
| 181 | | T3-ALC-AP38 | 3.0mm厚鋁板 | EC-DG-D334232-ZD1(閃粉古銅) | 9 | | 9 | 27.274 | 0.373 | 3.355 | 0.307 | 2.762 | | J853-ALC-AP286 |
| 182 | A-改數量 | T2-ALC-AP67 | 3.0mm厚鋁板 | EC-DG-D334232-ZD1(閃粉古銅) | 0 | | 0 | 0.000 | 0.234 | 0.000 | 0.195 | 0.000 | | J853-ALC-AP287 |
| 183 | A-改數量 | T2-ALC-AP72 | 3.0mm厚鋁板 | EC-DG-D334232-ZD1(閃粉古銅) | 0 | | 0 | 0.000 | 0.349 | 0.000 | 0.287 | 0.000 | | J853-ALC-AP288 |
| 184 | A-改數量 | T2-ALC-AP73 | 3.0mm厚鋁板 | EC-DG-D334232-ZD1(閃粉古銅) | 0 | | 0 | 0.000 | 0.351 | 0.000 | 0.289 | 0.000 | | J853-ALC-AP289 |
| 185 | A-取消 | T1-ALC-AP36 | 3.0mm厚鋁板 | EC-DG-D334232-ZD1(閃粉古銅) | 0 | | 0 | 0.000 | 0.338 | 0.000 | 0.278 | 0.000 | | J853-ALC-AP289 |
| 186 | A-改數量 | T2-ALC-AP74 | 3.0mm厚鋁板 | EC-DG-D334232-ZD1(閃粉古銅) | 0 | | 0 | 0.000 | 0.338 | 0.000 | 0.278 | 0.000 | | J853-ALC-AP290 |
| 187 | A-改數量 | T3-ALC-AP63 | 3.0mm厚鋁板 | EC-DG-D334232-ZD1(閃粉古銅) | 0 | | 0 | 0.000 | 0.362 | 0.000 | 0.298 | 0.000 | | J853-ALC-AP291 |
| 188 | A-改數量 | T3-ALC-AP64 | 3.0mm厚鋁板 | EC-DG-D334232-ZD1(閃粉古銅) | 0 | | 0 | 0.000 | 0.361 | 0.000 | 0.297 | 0.000 | | J853-ALC-AP292 |
| 189 | A-改數量 | T3-ALC-AP65 | 3.0mm厚鋁板 | EC-DG-D334232-ZD1(閃粉古銅) | 0 | | 0 | 0.000 | 0.323 | 0.000 | 0.264 | 0.000 | | J853-ALC-AP293 |
| 190 | A-改數量 | T1-ALC-AP23 | 3.0mm厚鋁板 | EC-DG-D334232-ZD1(閃粉古銅) | 0 | | 0 | 0.000 | 0.476 | 0.000 | 0.395 | 0.000 | | J853-ALC-AP294 |
| 191 | A-改數量 | T1-ALC-AP24 | 3.0mm厚鋁板 | EC-DG-D334232-ZD1(閃粉古銅) | 0 | | 0 | 0.000 | 0.476 | 0.000 | 0.395 | 0.000 | | J853-ALC-AP295 |
| 192 | | T1-ALC-AP25 | 3.0mm厚鋁板 | EC-DG-D334232-ZD1(閃粉古銅) | 8 | | 8 | 31.032 | 0.477 | 3.817 | 0.402 | 3.214 | | J853-ALC-AP296 |
| 193 | A-改尺寸 | T1-ALC-AP34 | 3.0mm厚鋁板 | EC-DG-D334232-ZD1(閃粉古銅) | 8 | | 8 | 21.559 | 0.331 | 2.652 | 0.272 | 2.176 | | J853-ALC-AP297 |
| 194 | A-改尺寸 | T1-ALC-AP35 | 3.0mm厚鋁板 | EC-DG-D334232-ZD1(閃粉古銅) | 8 | | 8 | 21.352 | 0.328 | 2.626 | 0.269 | 2.154 | | J853-ALC-AP298 |
| 195 | A-改尺寸 | T1-ALC-AP42 | 3.0mm厚鋁板 | EC-DG-D334232-ZD1(閃粉古銅) | 9 | | 9 | 19.654 | 0.269 | 2.417 | 0.219 | 1.969 | | J853-ALC-AP299 |
| 196 | A-改尺寸 | T1-ALC-AP43 | 3.0mm厚鋁板 | EC-DG-D334232-ZD1(閃粉古銅) | 9 | | 9 | 19.654 | 0.269 | 2.417 | 0.219 | 1.969 | | J853-ALC-AP300 |
| 197 | A-改數量 | T1-ALC-AP49 | 3.0mm厚鋁板 | EC-DG-D334232-ZD1(閃粉古銅) | 8 | | 8 | 16.851 | 0.259 | 2.073 | 0.211 | 1.686 | | J853-ALC-AP301 |
| 198 | B-取消 | T2-ALC-AP81 | 3.0mm厚鋁板 | EC-DG-D334232-ZD1(閃粉古銅) | 0 | | 0 | 0.000 | 0.175 | 0.000 | 0.140 | 0.000 | | J853-ALC-AP368 |
| 199 | B-取消 | T2-ALC-AP82 | 3.0mm厚鋁板 | EC-DG-D334232-ZD1(閃粉古銅) | 0 | | 0 | 0.000 | 0.224 | 0.000 | 0.181 | 0.000 | | J853-ALC-AP369 |
| 200 | A-新增 | T2-ALC-AP86 | 3.0mm厚鋁板 | EC-DG-D334232-ZD1(閃粉古銅) | 0 | | 0 | 0.000 | 0.362 | 0.000 | 0.298 | 0.000 | | J853-ALC-AP370 |
| 201 | A-新增 | T2-ALC-AP87 | 3.0mm厚鋁板 | EC-DG-D334232-ZD1(閃粉古銅) | 0 | | 0 | 0.000 | 0.364 | 0.000 | 0.299 | 0.000 | | J853-ALC-AP371 |
| 202 | A-新增 | T2-ALC-AP88 | 3.0mm厚鋁板 | EC-DG-D334232-ZD1(閃粉古銅) | 0 | | 0 | 0.000 | 0.326 | 0.000 | 0.267 | 0.000 | | J853-ALC-AP372 |
| 203 | A-新增 | T3-ALC-AP86 | 3.0mm厚鋁板 | EC-DG-D334232-ZD1(閃粉古銅) | 0 | | 0 | 0.000 | 0.354 | 0.000 | 0.291 | 0.000 | | J853-ALC-AP373 |
| 204 | A-新增 | T3-ALC-AP87 | 3.0mm厚鋁板 | EC-DG-D334232-ZD1(閃粉古銅) | 0 | | 0 | 0.000 | 0.356 | 0.000 | 0.292 | 0.000 | | J853-ALC-AP374 |

美特鋁質 有限公司
MIDI Aluminium Fabricator Ltd.

| | | | | | | | |
|---|---|---|---|---|---|---|---|
| 工 程 號： | J853 | 計算： | LHR | 日期： | 2022/2/28 | 送呈: | |
| 地盤名稱： | 錦上路-延平道 | 核對: | WSH | 日期： | 2022/3/1 | 副本: | |
| 地盤用鋁板B.M.表 | 項目類別： | 天花鋁板（T1,T2,T3）-MO1(T1~T3,5F~16F) | | 日期： | | | |
| BM編號: | 修改版次： | C-20220525 | A/C Code： | 總V.F.: | 767.75 | 總重量: | 7258.99 此BM依據**拆圖資料計算 |

| 序號 | 修改內容 | 鋁板圖號 | 鋁板名稱 | 顏色 | 實用 | 後備 | 總數 | 總重量 | 單件展開面積 | 總展開面積 | 單件V.F. | 總V.F. | 備註 | |
|---|---|---|---|---|---|---|---|---|---|---|---|---|---|---|
| | | | | | | | | | 平方米 | | 平方米 | | | 加工圖號 |
| 205 | A-新增 | T3-ALC-AP88 | 3.0mm厚鋁板 | EC-DG-D334232-ZD1(閃粉古銅) | 0 | | 0 | 0.000 | 0.330 | 0.000 | 0.271 | 0.000 | | J853-ALC-AP375 |
| 206 | A-新增 | T1-ALC-AP57 | 3.0mm厚鋁板 | EC-DG-D334232-ZD1(閃粉古銅) | 8 | | 8 | 30.562 | 0.470 | 3.759 | 0.389 | 3.113 | | J853-ALC-AP376 |
| 207 | A-新增 | T1-ALC-AP58 | 3.0mm厚鋁板 | EC-DG-D334232-ZD1(閃粉古銅) | 8 | | 8 | 30.562 | 0.470 | 3.759 | 0.389 | 3.113 | | J853-ALC-AP377 |
| 208 | A-新增 | T1-ALC-AP36 | 3.0mm厚鋁板 | EC-DG-D334232-ZD1(閃粉古銅) | 8 | | 8 | 21.352 | 0.328 | 2.626 | 0.269 | 2.154 | | J853-ALC-AP378 |
| 209 | A-新增 | T1-ALC-AP50 | 3.0mm厚鋁板 | EC-DG-D334232-ZD1(閃粉古銅) | 8 | | 8 | 16.851 | 0.259 | 2.073 | 0.211 | 1.686 | | J853-ALC-AP379 |
| 210 | B-取消 | T2-ALC-AP05 | 3.0mm厚鋁板 | EC-DG-D334232-ZD1(閃粉古銅) | 0 | | 0 | 0.000 | 0.843 | 0.000 | 0.706 | 0.000 | | J853-ALC-AP302 |
| 211 | B-取消 | T3-ALC-AP05 | 3.0mm厚鋁板 | ECW3D993332S-ZD1(素色白色) | 0 | | 0 | 0.000 | 0.843 | 0.000 | 0.706 | 0.000 | | J853-ALC-AP302 |
| 212 | B-改顏色 | T2-ALC-AP11 | 3.0mm厚鋁板 | ECW3D993332S-ZD1(素色白色) | 9 | | 9 | 168.743 | 2.306 | 20.756 | 2.070 | 18.630 | | J853-ALC-AP303 |
| 213 | B-改顏色 | T3-ALC-AP11 | 3.0mm厚鋁板 | ECW3D993332S-ZD1(素色白色) | 9 | | 9 | 168.743 | 2.306 | 20.756 | 2.070 | 18.630 | | J853-ALC-AP303 |
| 214 | B-改顏色 | T2-ALC-AP17 | 3.0mm厚鋁板 | ECW3D993332S-ZD1(素色白色) | 9 | | 9 | 159.758 | 2.183 | 19.650 | 1.955 | 17.595 | | J853-ALC-AP304 |
| 215 | B-改顏色 | T3-ALC-AP17 | 3.0mm厚鋁板 | ECW3D993332S-ZD1(素色白色) | 9 | | 9 | 159.758 | 2.183 | 19.650 | 1.955 | 17.595 | | J853-ALC-AP304 |
| 216 | B-改顏色 | T2-ALC-AP23 | 3.0mm厚鋁板 | ECW3D993332S-ZD1(素色白色) | 9 | | 9 | 59.939 | 0.819 | 7.373 | 0.684 | 6.156 | | J853-ALC-AP305 |
| 217 | B-改顏色 | T2-ALC-AP23 | 3.0mm厚鋁板 | ECW3D993332S-ZD1(素色白色) | 9 | | 9 | 59.939 | 0.819 | 7.373 | 0.684 | 6.156 | | J853-ALC-AP305 |
| 218 | B-改顏色 | T2-ALC-AP23 | 3.0mm厚鋁板 | ECW3D993332S-ZD1(素色白色) | 0 | | 0 | 0.000 | 0.819 | 0.000 | 0.684 | 0.000 | | J853-ALC-AP305 |
| 219 | B-改顏色 | T3-ALC-AP23 | 3.0mm厚鋁板 | ECW3D993332S-ZD1(素色白色) | 9 | | 9 | 59.939 | 0.819 | 7.373 | 0.684 | 6.156 | | J853-ALC-AP305 |
| 220 | B-改顏色 | T2-ALC-AP28 | 3.0mm厚鋁板 | ECW3D993332S-ZD1(素色白色) | 9 | | 9 | 58.333 | 0.797 | 7.175 | 0.664 | 5.976 | | J853-ALC-AP306 |
| 221 | B-改顏色 | T3-ALC-AP28 | 3.0mm厚鋁板 | ECW3D993332S-ZD1(素色白色) | 9 | | 9 | 58.333 | 0.797 | 7.175 | 0.664 | 5.976 | | J853-ALC-AP306 |
| 222 | B-改顏色 | T2-ALC-AP45 | 3.0mm厚鋁板 | ECW3D993332S-ZD1(素色白色) | 9 | | 9 | 58.333 | 0.797 | 7.175 | 0.664 | 5.976 | | J853-ALC-AP307 |
| 223 | B-改顏色 | T3-ALC-AP45 | 3.0mm厚鋁板 | ECW3D993332S-ZD1(素色白色) | 9 | | 9 | 58.333 | 0.797 | 7.175 | 0.664 | 5.976 | | J853-ALC-AP307 |
| 224 | B-改顏色 | T2-ALC-AP35 | 3.0mm厚鋁板 | ECW3D993332S-ZD1(素色白色) | 9 | | 9 | 116.574 | 1.593 | 14.339 | 1.399 | 12.592 | | J853-ALC-AP308 |
| 225 | B-改顏色 | T3-ALC-AP35 | 3.0mm厚鋁板 | ECW3D993332S-ZD1(素色白色) | 9 | | 9 | 116.574 | 1.593 | 14.339 | 1.399 | 12.592 | | J853-ALC-AP308 |
| 226 | B-改顏色 | T2-ALC-AP36 | 3.0mm厚鋁板 | ECW3D993332S-ZD1(素色白色) | 9 | | 9 | 116.574 | 1.593 | 14.339 | 1.399 | 12.592 | | J853-ALC-AP309 |
| 227 | B-改顏色 | T3-ALC-AP36 | 3.0mm厚鋁板 | ECW3D993332S-ZD1(素色白色) | 9 | | 9 | 116.574 | 1.593 | 14.339 | 1.399 | 12.592 | | J853-ALC-AP309 |
| 228 | B-改顏色 | T2-ALC-AP42 | 3.0mm厚鋁板 | ECW3D993332S-ZD1(素色白色) | 9 | | 9 | 116.574 | 1.593 | 14.339 | 1.399 | 12.592 | | J853-ALC-AP310 |
| 229 | B-改顏色 | T3-ALC-AP42 | 3.0mm厚鋁板 | ECW3D993332S-ZD1(素色白色) | 9 | | 9 | 116.574 | 1.593 | 14.339 | 1.399 | 12.592 | | J853-ALC-AP310 |
| 230 | B-改顏色 | T2-ALC-AP43 | 3.0mm厚鋁板 | ECW3D993332S-ZD1(素色白色) | 9 | | 9 | 116.574 | 1.593 | 14.339 | 1.399 | 12.592 | | J853-ALC-AP311 |
| 231 | B-改顏色 | T3-ALC-AP43 | 3.0mm厚鋁板 | ECW3D993332S-ZD1(素色白色) | 9 | | 9 | 116.574 | 1.593 | 14.339 | 1.399 | 12.592 | | J853-ALC-AP311 |
| 232 | B-改顏色 | T2-ALC-AP48 | 3.0mm厚鋁板 | ECW3D993332S-ZD1(素色白色) | 1 | | 1 | 10.617 | 1.306 | 1.306 | 1.133 | 1.133 | | J853-ALC-AP312 |
| 233 | B-改顏色 | T2-ALC-AP49 | 3.0mm厚鋁板 | ECW3D993332S-ZD1(素色白色) | 1 | | 1 | 10.628 | 1.307 | 1.307 | 1.134 | 1.134 | | J853-ALC-AP313 |
| 234 | B-改顏色 | T2-ALC-AP49 | 3.0mm厚鋁板 | ECW3D993332S-ZD1(素色白色) | 1 | | 1 | 10.628 | 1.307 | 1.307 | 1.134 | 1.134 | | J853-ALC-AP313 |
| 235 | B-改顏色 | T2-ALC-AP50 | 3.0mm厚鋁板 | ECW3D993332S-ZD1(素色白色) | 1 | | 1 | 10.617 | 1.306 | 1.306 | 1.133 | 1.133 | | J853-ALC-AP314 |
| 236 | B-改顏色 | T2-ALC-AP53 | 3.0mm厚鋁板 | ECW3D993332S-ZD1(素色白色) | 1 | | 1 | 10.617 | 1.306 | 1.306 | 1.133 | 1.133 | | J853-ALC-AP315 |
| 237 | B-改顏色 | T2-ALC-AP54 | 3.0mm厚鋁板 | ECW3D993332S-ZD1(素色白色) | 1 | | 1 | 10.617 | 1.306 | 1.306 | 1.133 | 1.133 | | J853-ALC-AP316 |
| 238 | B-改顏色 | T2-ALC-AP57 | 3.0mm厚鋁板 | ECW3D993332S-ZD1(素色白色) | 1 | | 1 | 6.553 | 0.806 | 0.806 | 0.672 | 0.672 | | J853-ALC-AP317 |
| 239 | B-取消 | T2-ALC-AP60 | 3.0mm厚鋁板 | ECW3D993332S-ZD1(素色白色) | 0 | | 0 | 0.000 | 0.843 | 0.000 | 0.706 | 0.000 | | J853-ALC-AP318 |
| 240 | B-取消 | T3-ALC-AP52 | 3.0mm厚鋁板 | ECW3D993332S-ZD1(素色白色) | 0 | | 0 | 0.000 | 0.843 | 0.000 | 0.706 | 0.000 | | J853-ALC-AP318 |
| 241 | B-改顏色 | T2-ALC-AP69 | 3.0mm厚鋁板 | ECW3D993332S-ZD1(素色白色) | 0 | | 0 | 0.000 | 1.681 | 0.000 | 1.484 | 0.000 | | J853-ALC-AP319 |
| 242 | B-改顏色 | T2-ALC-AP70 | 3.0mm厚鋁板 | ECW3D993332S-ZD1(素色白色) | 0 | | 0 | 0.000 | 1.682 | 0.000 | 1.485 | 0.000 | | J853-ALC-AP320 |
| 243 | B-改顏色 | T2-ALC-AP71 | 3.0mm厚鋁板 | ECW3D993332S-ZD1(素色白色) | 0 | | 0 | 0.000 | 1.682 | 0.000 | 1.485 | 0.000 | | J853-ALC-AP321 |
| 244 | B-改顏色 | T3-ALC-AP49 | 3.0mm厚鋁板 | ECW3D993332S-ZD1(素色白色) | 9 | | 9 | 60.636 | 0.829 | 7.458 | 0.693 | 6.235 | | J853-ALC-AP322 |
| 245 | B-改顏色 | T3-ALC-AP60 | 3.0mm厚鋁板 | ECW3D993332S-ZD1(素色白色) | 0 | | 0 | 0.000 | 1.814 | 0.000 | 1.609 | 0.000 | | J853-ALC-AP323 |
| 246 | B-改顏色 | T3-ALC-AP61 | 3.0mm厚鋁板 | ECW3D993332S-ZD1(素色白色) | 0 | | 0 | 0.000 | 1.799 | 0.000 | 1.595 | 0.000 | | J853-ALC-AP324 |
| 247 | B-改顏色 | T3-ALC-AP62 | 3.0mm厚鋁板 | ECW3D993332S-ZD1(素色白色) | 0 | | 0 | 0.000 | 1.799 | 0.000 | 1.595 | 0.000 | | J853-ALC-AP325 |
| 248 | B-改顏色 | T1-ALC-AP06 | 3.0mm厚鋁板 | ECW3D993332S-ZD1(素色白色) | 1 | | 1 | 18.524 | 2.278 | 2.278 | 2.048 | 2.048 | | J853-ALC-AP326 |
| 249 | B-改顏色 | T1-ALC-AP07 | 3.0mm厚鋁板 | ECW3D993332S-ZD1(素色白色) | 1 | | 1 | 18.417 | 2.265 | 2.265 | 2.036 | 2.036 | | J853-ALC-AP327 |
| 250 | B-改顏色 | T1-ALC-AP08 | 3.0mm厚鋁板 | ECW3D993332S-ZD1(素色白色) | 1 | | 1 | 18.417 | 2.265 | 2.265 | 2.036 | 2.036 | | J853-ALC-AP328 |
| 251 | B-改顏色 | T1-ALC-AP18 | 3.0mm厚鋁板 | ECW3D993332S-ZD1(素色白色) | 0 | | 0 | 0.000 | 1.872 | 0.000 | 1.665 | 0.000 | | J853-ALC-AP329 |
| 252 | B-改顏色 | T1-ALC-AP19 | 3.0mm厚鋁板 | ECW3D993332S-ZD1(素色白色) | 0 | | 0 | 0.000 | 1.861 | 0.000 | 1.654 | 0.000 | | J853-ALC-AP330 |
| 253 | B-改顏色 | T1-ALC-AP20 | 3.0mm厚鋁板 | ECW3D993332S-ZD1(素色白色) | 0 | | 0 | 0.000 | 1.861 | 0.000 | 1.654 | 0.000 | | J853-ALC-AP331 |
| 254 | B-改顏色 | T1-ALC-AP21 | 3.0mm厚鋁板 | ECW3D993332S-ZD1(素色白色) | 8 | | 8 | 105.694 | 1.625 | 13.001 | 1.431 | 11.448 | | J853-ALC-AP332 |
| 255 | B-改顏色 | T1-ALC-AP22 | 3.0mm厚鋁板 | ECW3D993332S-ZD1(素色白色) | 8 | | 8 | 86.190 | 1.325 | 10.601 | 1.148 | 9.180 | | J853-ALC-AP333 |

美特鋁質 有限公司
MIDI Aluminium Fabricator Ltd.

| | | | | | | | | |
|---|---|---|---|---|---|---|---|---|
| 工 程 號： | J853 | 計算： | LHR | 日期： | 2022/2/28 | 送呈: | | |
| 地盤名稱： | 錦上路-延平道 | 核對: | WSH | 日期： | 2022/3/1 | 副本: | | |
| 地盤用鋁板B.M.表 | 項目類別： | 天花鋁板（T1,T2,T3）-MO1(T1~T3,5F~16F) | | 日期: | | | | |
| BM編號: | 修改版次： | C-20220525 | A/C Code: | 總V.F.: | 767.75 | 總重量: | 7258.99 | 此BM依據**拆圖資料計算 |

| 序號 | 修改內容 | 鋁板圖號 | 鋁板名稱 | 顏色 | 實用 | 後備 | 總數 | 總重量 | 單件展開面積 | 總展開面積 | 單件V.F. | 總V.F. | 備註 | |
|---|---|---|---|---|---|---|---|---|---|---|---|---|---|---|
| | | | | | | | | | 平方米 | | 平方米 | | | 加工圖號 |
| 256 | B-改顏色 | T1-ALC-AP31 | 3.0mm厚鋁板 | ECW3D993332S-ZD1(素色白色) | 8 | | 8 | 125.013 | 1.922 | 15.377 | 1.712 | 13.694 | | J853-ALC-AP334 |
| 257 | B-改顏色 | T1-ALC-AP32 | 3.0mm厚鋁板 | ECW3D993332S-ZD1(素色白色) | 8 | | 8 | 124.734 | 1.918 | 15.342 | 1.708 | 13.662 | | J853-ALC-AP335 |
| 258 | B-改顏色 | T1-ALC-AP33 | 3.0mm厚鋁板 | ECW3D993332S-ZD1(素色白色) | 8 | | 8 | 124.734 | 1.918 | 15.342 | 1.708 | 13.662 | | J853-ALC-AP336 |
| 259 | B-改顏色 | T1-ALC-AP40 | 3.0mm厚鋁板 | ECW3D993332S-ZD1(素色白色) | 9 | | 9 | 26.472 | 0.362 | 3.256 | 0.256 | 2.306 | | J853-ALC-AP337 |
| 260 | B-改顏色 | T1-ALC-AP41 | 3.0mm厚鋁板 | ECW3D993332S-ZD1(素色白色) | 9 | | 9 | 26.472 | 0.362 | 3.256 | 0.256 | 2.306 | | J853-ALC-AP338 |
| 261 | B-改顏色 | T1-ALC-AP47 | 3.0mm厚鋁板 | ECW3D993332S-ZD1(素色白色) | 8 | | 8 | 22.720 | 0.349 | 2.795 | 0.247 | 1.974 | | J853-ALC-AP339 |
| 262 | B-改顏色 | T1-ALC-AP48 | 3.0mm厚鋁板 | ECW3D993332S-ZD1(素色白色) | 8 | | 8 | 22.720 | 0.349 | 2.795 | 0.247 | 1.974 | | J853-ALC-AP340 |
| 263 | B-改顏色 | T2-ALC-AP83 | 3.0mm厚鋁板 | EC-DG-D334232-ZD1(閃粉古銅) | 0 | | 0 | 0.000 | 1.814 | 0.000 | 1.609 | 0.000 | | J853-ALC-AP380 |
| 264 | B-改顏色 | T2-ALC-AP84 | 3.0mm厚鋁板 | EC-DG-D334232-ZD1(閃粉古銅) | 0 | | 0 | 0.000 | 1.815 | 0.000 | 1.610 | 0.000 | | J853-ALC-AP381 |
| 265 | B-改顏色 | T2-ALC-AP85 | 3.0mm厚鋁板 | EC-DG-D334232-ZD1(閃粉古銅) | 0 | | 0 | 0.000 | 1.815 | 0.000 | 1.610 | 0.000 | | J853-ALC-AP382 |
| 266 | B-改顏色 | T3-ALC-AP83 | 3.0mm厚鋁板 | EC-DG-D334232-ZD1(閃粉古銅) | 0 | | 0 | 0.000 | 1.777 | 0.000 | 1.574 | 0.000 | | J853-ALC-AP383 |
| 267 | B-改顏色 | T3-ALC-AP84 | 3.0mm厚鋁板 | EC-DG-D334232-ZD1(閃粉古銅) | 0 | | 0 | 0.000 | 1.774 | 0.000 | 1.572 | 0.000 | | J853-ALC-AP384 |
| 268 | B-改顏色 | T3-ALC-AP85 | 3.0mm厚鋁板 | EC-DG-D334232-ZD1(閃粉古銅) | 0 | | 0 | 0.000 | 1.774 | 0.000 | 1.572 | 0.000 | | J853-ALC-AP385 |
| 269 | B-改顏色 | T1-ALC-AP54 | 3.0mm厚鋁板 | EC-DG-D334232-ZD1(閃粉古銅) | 8 | | 8 | 119.904 | 1.844 | 14.748 | 1.638 | 13.100 | | J853-ALC-AP386 |
| 270 | B-改顏色 | T1-ALC-AP55 | 3.0mm厚鋁板 | EC-DG-D334232-ZD1(閃粉古銅) | 8 | | 8 | 119.626 | 1.839 | 14.714 | 1.634 | 13.068 | | J853-ALC-AP387 |
| 271 | B-改顏色 | T1-ALC-AP56 | 3.0mm厚鋁板 | EC-DG-D334232-ZD1(閃粉古銅) | 8 | | 8 | 119.626 | 1.839 | 14.714 | 1.634 | 13.068 | | J853-ALC-AP388 |
| | | | | | | | | | | | | | | |
| | | | | | | | | | | | | | | |
| | | | | 總計： | 1344 | | | 7258.99 | | 892.86 | | 767.75 | | |

| 美特鋁質 有限公司 MIDI Aluminium Fabricator Ltd. | 工 程 號： | J853 | 計算： | LHR | 日期： | 2022/2/28 | 送呈: |
|---|---|---|---|---|---|---|---|
| | 地盤名稱： | 錦上路-延平道 | 核對: | WSH | 日期： | 2022/3/1 | 副本: |
| 地盤用鋁板B.M.表 | 項目類別： | 天花鋁板（T1,T2,T3）-MO2(17F~26F) | | | 日期： | | |
| BM編號: | 修改版次： | B-20220428 | A/C Code： | | 總V.F.: 717.93 | 總重量: 6784.65 | 此BM依據**拆圖資料計算 |

| 序號 | 修改內容 | 鋁板圖號 | 鋁板名稱 | 顏色 | 實用 | 後備 | 總數 | 總重量 | 單件展開面積 | 總展開面積 | 單件V.F. | 總V.F. | 備註 | |
|---|---|---|---|---|---|---|---|---|---|---|---|---|---|---|
| | | | | | | | | | 平方米 | | 平方米 | | | 加工圖號 |
| 1 | 取消 | T2-ALC-AP01 | 3.0mm厚鋁板 | EC-DG-D334232-ZD1(閃粉古銅) | 0 | | 0 | 0.000 | 0.721 | 0.000 | 0.623 | 0.000 | | J853-ALC-AP201 |
| 2 | 取消 | T3-ALC-AP01 | 3.0mm厚鋁板 | EC-DG-D334232-ZD1(閃粉古銅) | 0 | | 0 | 0.000 | 0.721 | 0.000 | 0.623 | 0.000 | | J853-ALC-AP201 |
| 3 | | T2-ALC-AP07 | 3.0mm厚鋁板 | EC-DG-D334232-ZD1(閃粉古銅) | 0 | | 0 | 0.000 | 1.197 | 0.000 | 1.045 | 0.000 | | J853-ALC-AP202 |
| 4 | | T3-ALC-AP07 | 3.0mm厚鋁板 | EC-DG-D334232-ZD1(閃粉古銅) | 0 | | 0 | 0.000 | 1.197 | 0.000 | 1.045 | 0.000 | | J853-ALC-AP202 |
| 5 | | T2-ALC-AP13 | 3.0mm厚鋁板 | EC-DG-D334232-ZD1(閃粉古銅) | 0 | | 0 | 0.000 | 1.147 | 0.000 | 1.001 | 0.000 | | J853-ALC-AP203 |
| 6 | | T3-ALC-AP13 | 3.0mm厚鋁板 | EC-DG-D334232-ZD1(閃粉古銅) | 0 | | 0 | 0.000 | 1.147 | 0.000 | 1.001 | 0.000 | | J853-ALC-AP203 |
| 7 | 取消 | T2-ALC-AP19 | 3.0mm厚鋁板 | EC-DG-D334232-ZD1(閃粉古銅) | 0 | | 0 | 0.000 | 0.721 | 0.000 | 0.623 | 0.000 | | J853-ALC-AP204 |
| 8 | | T3-ALC-AP19 | 3.0mm厚鋁板 | EC-DG-D334232-ZD1(閃粉古銅) | 1 | | 1 | 5.861 | 0.721 | 0.721 | 0.623 | 0.623 | | J853-ALC-AP204 |
| 9 | | T2-ALC-AP25 | 3.0mm厚鋁板 | EC-DG-D334232-ZD1(閃粉古銅) | 9 | | 9 | 50.918 | 0.696 | 6.263 | 0.600 | 5.403 | | J853-ALC-AP205 |
| 10 | | T2-ALC-AP25 | 3.0mm厚鋁板 | EC-DG-D334232-ZD1(閃粉古銅) | 9 | | 9 | 50.918 | 0.696 | 6.263 | 0.600 | 5.403 | | J853-ALC-AP205 |
| 11 | | T2-ALC-AP25 | 3.0mm厚鋁板 | EC-DG-D334232-ZD1(閃粉古銅) | 9 | | 9 | 50.918 | 0.696 | 6.263 | 0.600 | 5.403 | | J853-ALC-AP205 |
| 12 | | T2-ALC-AP25 | 3.0mm厚鋁板 | EC-DG-D334232-ZD1(閃粉古銅) | 1 | | 1 | 5.658 | 0.696 | 0.696 | 0.600 | 0.600 | | J853-ALC-AP205 |
| 13 | | T3-ALC-AP25 | 3.0mm厚鋁板 | EC-DG-D334232-ZD1(閃粉古銅) | 9 | | 9 | 50.918 | 0.696 | 6.263 | 0.600 | 5.403 | | J853-ALC-AP205 |
| 14 | | T3-ALC-AP25 | 3.0mm厚鋁板 | EC-DG-D334232-ZD1(閃粉古銅) | 9 | | 9 | 50.918 | 0.696 | 6.263 | 0.600 | 5.403 | | J853-ALC-AP205 |
| 15 | | T3-ALC-AP25 | 3.0mm厚鋁板 | EC-DG-D334232-ZD1(閃粉古銅) | 1 | | 1 | 5.658 | 0.696 | 0.696 | 0.600 | 0.600 | | J853-ALC-AP205 |
| 16 | | T3-ALC-AP25 | 3.0mm厚鋁板 | EC-DG-D334232-ZD1(閃粉古銅) | 8 | | 8 | 45.261 | 0.696 | 5.567 | 0.600 | 4.802 | | J853-ALC-AP205 |
| 17 | | T2-ALC-AP02 | 3.0mm厚鋁板 | EC-DG-D334232-ZD1(閃粉古銅) | 9 | | 9 | 36.823 | 0.503 | 4.529 | 0.429 | 3.863 | | J853-ALC-AP206 |
| 18 | | T3-ALC-AP02 | 3.0mm厚鋁板 | EC-DG-D334232-ZD1(閃粉古銅) | 9 | | 9 | 36.823 | 0.503 | 4.529 | 0.429 | 3.863 | | J853-ALC-AP206 |
| 19 | | T2-ALC-AP03 | 3.0mm厚鋁板 | EC-DG-D334232-ZD1(閃粉古銅) | 0 | | 0 | 0.000 | 0.228 | 0.000 | 0.184 | 0.000 | | J853-ALC-AP207 |
| 20 | | T3-ALC-AP03 | 3.0mm厚鋁板 | EC-DG-D334232-ZD1(閃粉古銅) | 1 | | 1 | 2.055 | 0.253 | 0.253 | 0.207 | 0.207 | | J853-ALC-AP207 |
| 21 | | T2-ALC-AP30 | 3.0mm厚鋁板 | EC-DG-D334232-ZD1(閃粉古銅) | 9 | | 9 | 16.661 | 0.228 | 2.049 | 0.184 | 1.660 | | J853-ALC-AP208 |
| 22 | | T2-ALC-AP30 | 3.0mm厚鋁板 | EC-DG-D334232-ZD1(閃粉古銅) | 9 | | 9 | 16.661 | 0.228 | 2.049 | 0.184 | 1.660 | | J853-ALC-AP208 |
| 23 | | T3-ALC-AP30 | 3.0mm厚鋁板 | EC-DG-D334232-ZD1(閃粉古銅) | 9 | | 9 | 16.661 | 0.228 | 2.049 | 0.184 | 1.660 | | J853-ALC-AP208 |
| 24 | | T3-ALC-AP30 | 3.0mm厚鋁板 | EC-DG-D334232-ZD1(閃粉古銅) | 9 | | 9 | 16.661 | 0.228 | 2.049 | 0.184 | 1.660 | | J853-ALC-AP208 |
| 25 | | T2-ALC-AP31 | 3.0mm厚鋁板 | EC-DG-D334232-ZD1(閃粉古銅) | 9 | | 9 | 63.859 | 0.873 | 7.855 | 0.757 | 6.817 | | J853-ALC-AP209 |
| 26 | | T2-ALC-AP31 | 3.0mm厚鋁板 | EC-DG-D334232-ZD1(閃粉古銅) | 9 | | 9 | 63.859 | 0.873 | 7.855 | 0.757 | 6.817 | | J853-ALC-AP209 |
| 27 | | T3-ALC-AP31 | 3.0mm厚鋁板 | EC-DG-D334232-ZD1(閃粉古銅) | 9 | | 9 | 63.859 | 0.873 | 7.855 | 0.757 | 6.817 | | J853-ALC-AP209 |
| 28 | | T3-ALC-AP31 | 3.0mm厚鋁板 | EC-DG-D334232-ZD1(閃粉古銅) | 9 | | 9 | 63.859 | 0.873 | 7.855 | 0.757 | 6.817 | | J853-ALC-AP209 |
| 29 | | T2-ALC-AP14 | 3.0mm厚鋁板 | EC-DG-D334232-ZD1(閃粉古銅) | 0 | | 0 | 0.000 | 0.761 | 0.000 | 0.658 | 0.000 | | J853-ALC-AP210 |
| 30 | | T3-ALC-AP14 | 3.0mm厚鋁板 | EC-DG-D334232-ZD1(閃粉古銅) | 0 | | 0 | 0.000 | 0.761 | 0.000 | 0.658 | 0.000 | | J853-ALC-AP210 |
| 31 | | T2-ALC-AP15 | 3.0mm厚鋁板 | EC-DG-D334232-ZD1(閃粉古銅) | 0 | | 0 | 0.000 | 0.426 | 0.000 | 0.360 | 0.000 | | J853-ALC-AP211 |
| 32 | | T3-ALC-AP15 | 3.0mm厚鋁板 | EC-DG-D334232-ZD1(閃粉古銅) | 0 | | 0 | 0.000 | 0.426 | 0.000 | 0.360 | 0.000 | | J853-ALC-AP211 |
| 33 | | T2-ALC-AP08 | 3.0mm厚鋁板 | EC-DG-D334232-ZD1(閃粉古銅) | 0 | | 0 | 0.000 | 0.761 | 0.000 | 0.658 | 0.000 | | J853-ALC-AP212 |
| 34 | | T3-ALC-AP08 | 3.0mm厚鋁板 | EC-DG-D334232-ZD1(閃粉古銅) | 0 | | 0 | 0.000 | 0.761 | 0.000 | 0.658 | 0.000 | | J853-ALC-AP212 |
| 35 | | T2-ALC-AP09 | 3.0mm厚鋁板 | EC-DG-D334232-ZD1(閃粉古銅) | 0 | | 0 | 0.000 | 0.426 | 0.000 | 0.360 | 0.000 | | J853-ALC-AP213 |
| 36 | | T3-ALC-AP09 | 3.0mm厚鋁板 | EC-DG-D334232-ZD1(閃粉古銅) | 0 | | 0 | 0.000 | 0.426 | 0.000 | 0.360 | 0.000 | | J853-ALC-AP213 |
| 37 | A-改數量 | T2-ALC-AP20 | 3.0mm厚鋁板 | EC-DG-D334232-ZD1(閃粉古銅) | 9 | | 9 | 36.823 | 0.503 | 4.529 | 0.429 | 3.863 | | J853-ALC-AP214 |
| 38 | A-改數量 | T3-ALC-AP20 | 3.0mm厚鋁板 | EC-DG-D334232-ZD1(閃粉古銅) | 9 | | 9 | 36.823 | 0.503 | 4.529 | 0.429 | 3.863 | | J853-ALC-AP214 |
| 39 | A-改尺寸 | T2-ALC-AP21 | 3.0mm厚鋁板 | EC-DG-D334232-ZD1(閃粉古銅) | 1 | | 1 | 2.055 | 0.253 | 0.253 | 0.207 | 0.207 | | J853-ALC-AP215 |
| 40 | | T2-ALC-AP26 | 3.0mm厚鋁板 | EC-DG-D334232-ZD1(閃粉古銅) | 9 | | 9 | 26.742 | 0.365 | 3.289 | 0.307 | 2.761 | | J853-ALC-AP216 |
| 41 | B-改數量 | T3-ALC-AP26 | 3.0mm厚鋁板 | EC-DG-D334232-ZD1(閃粉古銅) | 9 | | 9 | 26.742 | 0.365 | 3.289 | 0.307 | 2.761 | | J853-ALC-AP216 |
| 42 | | T2-ALC-AP32 | 3.0mm厚鋁板 | EC-DG-D334232-ZD1(閃粉古銅) | 9 | | 9 | 49.287 | 0.674 | 6.062 | 0.581 | 5.225 | | J853-ALC-AP217 |
| 43 | | T3-ALC-AP32 | 3.0mm厚鋁板 | EC-DG-D334232-ZD1(閃粉古銅) | 9 | | 9 | 49.287 | 0.674 | 6.062 | 0.581 | 5.225 | | J853-ALC-AP217 |
| 44 | | T2-ALC-AP33 | 3.0mm厚鋁板 | EC-DG-D334232-ZD1(閃粉古銅) | 9 | | 9 | 13.728 | 0.188 | 1.689 | 0.149 | 1.340 | | J853-ALC-AP218 |
| 45 | B-改數量 | T3-ALC-AP33 | 3.0mm厚鋁板 | EC-DG-D334232-ZD1(閃粉古銅) | 9 | | 9 | 13.728 | 0.188 | 1.689 | 0.149 | 1.340 | | J853-ALC-AP218 |
| 46 | | T2-ALC-AP39 | 3.0mm厚鋁板 | EC-DG-D334232-ZD1(閃粉古銅) | 9 | | 9 | 49.287 | 0.674 | 6.062 | 0.581 | 5.225 | | J853-ALC-AP219 |
| 47 | | T3-ALC-AP39 | 3.0mm厚鋁板 | EC-DG-D334232-ZD1(閃粉古銅) | 9 | | 9 | 49.287 | 0.674 | 6.062 | 0.581 | 5.225 | | J853-ALC-AP219 |
| 48 | | T2-ALC-AP40 | 3.0mm厚鋁板 | EC-DG-D334232-ZD1(閃粉古銅) | 9 | | 9 | 13.728 | 0.188 | 1.689 | 0.149 | 1.340 | | J853-ALC-AP220 |
| 49 | B-改數量 | T3-ALC-AP40 | 3.0mm厚鋁板 | EC-DG-D334232-ZD1(閃粉古銅) | 9 | | 9 | 13.728 | 0.188 | 1.689 | 0.149 | 1.340 | | J853-ALC-AP220 |
| 50 | | T2-ALC-AP44 | 3.0mm厚鋁板 | EC-DG-D334232-ZD1(閃粉古銅) | 9 | | 9 | 26.742 | 0.365 | 3.289 | 0.307 | 2.761 | | J853-ALC-AP221 |
| 51 | B-改數量 | T3-ALC-AP44 | 3.0mm厚鋁板 | EC-DG-D334232-ZD1(閃粉古銅) | 9 | | 9 | 26.742 | 0.365 | 3.289 | 0.307 | 2.761 | | J853-ALC-AP221 |

| 美特鋁質 有限公司 MIDI Aluminium Fabricator Ltd. | 工 程 號： | J853 | 計算： | LHR | 日期： | 2022/2/28 | 送呈: |
|---|---|---|---|---|---|---|---|
| | 地盤名稱： | 錦上路-延平道 | 核對: | WSH | 日期： | 2022/3/1 | 副本: |
| 地盤用鋁板B.M.表 | 項目類別： | 天花鋁板（T1,T2,T3）-MO2(17F~26F) | | | 日期： | | |
| BM編號: | 修改版次： | B-20220428 | A/C Code： | | 總V.F.: 717.93 | 總重量: 6784.65 | 此BM依據**拆圖資料計算 |

| 序號 | 修改內容 | 鋁板圖號 | 鋁板名稱 | 顏色 | 實用 | 後備 | 總數 | 總重量 | 單件展開面積 | 總展開面積 | 單件V.F. | 總V.F. | 備註 | |
|---|---|---|---|---|---|---|---|---|---|---|---|---|---|---|
| | | | | | | | | | 平方米 | | 平方米 | | | 加工圖號 |
| 52 | | T2-ALC-AP46 | 3.0mm厚鋁板 | EC-DG-D334232-ZD1(閃粉古銅) | 0 | | 0 | 0.000 | 0.751 | 0.000 | 0.649 | 0.000 | | J853-ALC-AP222 |
| 53 | | T2-ALC-AP51 | 3.0mm厚鋁板 | EC-DG-D334232-ZD1(閃粉古銅) | 0 | | 0 | 0.000 | 0.751 | 0.000 | 0.649 | 0.000 | | J853-ALC-AP223 |
| 54 | | T2-ALC-AP55 | 3.0mm厚鋁板 | EC-DG-D334232-ZD1(閃粉古銅) | 0 | | 0 | 0.000 | 0.578 | 0.000 | 0.496 | 0.000 | | J853-ALC-AP224 |
| 55 | A-改尺寸 | T2-ALC-AP58 | 3.0mm厚鋁板 | EC-DG-D334232-ZD1(閃粉古銅) | 8 | | 8 | 15.625 | 0.240 | 1.922 | 0.196 | 1.565 | | J853-ALC-AP225 |
| 56 | A-改數量 | T2-ALC-AP62 | 3.0mm厚鋁板 | EC-DG-D334232-ZD1(閃粉古銅) | 14 | | 14 | 86.233 | 0.758 | 10.607 | 0.661 | 9.252 | | J853-ALC-AP226 |
| 57 | A-改數量 | T2-ALC-AP63 | 3.0mm厚鋁板 | EC-DG-D334232-ZD1(閃粉古銅) | 7 | | 7 | 55.064 | 0.968 | 6.773 | 0.849 | 5.946 | | J853-ALC-AP227 |
| 58 | A-改數量 | T2-ALC-AP64 | 3.0mm厚鋁板 | EC-DG-D334232-ZD1(閃粉古銅) | 7 | | 7 | 55.064 | 0.968 | 6.773 | 0.849 | 5.946 | | J853-ALC-AP228 |
| 59 | A-改數量 | T2-ALC-AP65 | 3.0mm厚鋁板 | EC-DG-D334232-ZD1(閃粉古銅) | 7 | | 7 | 29.072 | 0.511 | 3.576 | 0.441 | 3.090 | | J853-ALC-AP229 |
| 60 | A-改數量 | T2-ALC-AP66 | 3.0mm厚鋁板 | EC-DG-D334232-ZD1(閃粉古銅) | 7 | | 7 | 29.072 | 0.511 | 3.576 | 0.441 | 3.090 | | J853-ALC-AP230 |
| 61 | A-改尺寸 | T3-ALC-AP50 | 3.0mm厚鋁板 | EC-DG-D334232-ZD1(閃粉古銅) | 8 | | 8 | 16.439 | 0.253 | 2.022 | 0.207 | 1.654 | | J853-ALC-AP231 |
| 62 | | T3-ALC-AP46 | 3.0mm厚鋁板 | EC-DG-D334232-ZD1(閃粉古銅) | 1 | | 1 | 4.030 | 0.496 | 0.496 | 0.423 | 0.423 | | J853-ALC-AP232 |
| 63 | | T3-ALC-AP47 | 3.0mm厚鋁板 | EC-DG-D334232-ZD1(閃粉古銅) | 1 | | 1 | 2.401 | 0.295 | 0.295 | 0.245 | 0.245 | | J853-ALC-AP233 |
| 64 | A-改數量 | T3-ALC-AP53 | 3.0mm厚鋁板 | EC-DG-D334232-ZD1(閃粉古銅) | 6 | | 6 | 34.825 | 0.714 | 4.284 | 0.616 | 3.698 | | J853-ALC-AP234 |
| 65 | A-改數量 | T3-ALC-AP54 | 3.0mm厚鋁板 | EC-DG-D334232-ZD1(閃粉古銅) | 3 | | 3 | 20.706 | 0.849 | 2.547 | 0.736 | 2.209 | | J853-ALC-AP235 |
| 66 | A-改數量 | T3-ALC-AP55 | 3.0mm厚鋁板 | EC-DG-D334232-ZD1(閃粉古銅) | 3 | | 3 | 20.706 | 0.849 | 2.547 | 0.736 | 2.209 | | J853-ALC-AP236 |
| 67 | A-改數量 | T3-ALC-AP56 | 3.0mm厚鋁板 | EC-DG-D334232-ZD1(閃粉古銅) | 3 | | 3 | 10.380 | 0.426 | 1.277 | 0.360 | 1.081 | | J853-ALC-AP237 |
| 68 | A-改數量 | T3-ALC-AP57 | 3.0mm厚鋁板 | EC-DG-D334232-ZD1(閃粉古銅) | 3 | | 3 | 10.380 | 0.426 | 1.277 | 0.360 | 1.081 | | J853-ALC-AP238 |
| 69 | | T1-ALC-AP01 | 3.0mm厚鋁板 | EC-DG-D334232-ZD1(閃粉古銅) | 0 | | 0 | 0.000 | 1.137 | 0.000 | 0.992 | 0.000 | | J853-ALC-AP239 |
| 70 | | T1-ALC-AP02 | 3.0mm厚鋁板 | EC-DG-D334232-ZD1(閃粉古銅) | 0 | | 0 | 0.000 | 1.137 | 0.000 | 0.992 | 0.000 | | J853-ALC-AP240 |
| 71 | A-改尺寸 | T1-ALC-AP03 | 3.0mm厚鋁板 | EC-DG-D334232-ZD1(閃粉古銅) | 0 | | 0 | 0.000 | 0.861 | 0.000 | 0.747 | 0.000 | | J853-ALC-AP241 |
| 72 | A-改尺寸 | T1-ALC-AP04 | 3.0mm厚鋁板 | EC-DG-D334232-ZD1(閃粉古銅) | 0 | | 0 | 0.000 | 0.476 | 0.000 | 0.405 | 0.000 | | J853-ALC-AP242 |
| 73 | A-改數量 | T1-ALC-AP09 | 3.0mm厚鋁板 | EC-DG-D334232-ZD1(閃粉古銅) | 1 | | 1 | 6.161 | 0.758 | 0.758 | 0.592 | 0.592 | | J853-ALC-AP243 |
| 74 | A-改數量 | T1-ALC-AP10 | 3.0mm厚鋁板 | EC-DG-D334232-ZD1(閃粉古銅) | 1 | | 1 | 7.637 | 0.939 | 0.939 | 0.817 | 0.817 | | J853-ALC-AP244 |
| 75 | A-改數量 | T1-ALC-AP11 | 3.0mm厚鋁板 | EC-DG-D334232-ZD1(閃粉古銅) | 1 | | 1 | 8.755 | 1.077 | 1.077 | 0.939 | 0.939 | | J853-ALC-AP245 |
| 76 | A-改數量 | T1-ALC-AP12 | 3.0mm厚鋁板 | EC-DG-D334232-ZD1(閃粉古銅) | 7 | | 7 | 27.072 | 0.476 | 3.330 | 0.405 | 2.833 | | J853-ALC-AP246 |
| 77 | | T1-ALC-AP13 | 3.0mm厚鋁板 | EC-DG-D334232-ZD1(閃粉古銅) | 7 | | 7 | 39.190 | 0.689 | 4.820 | 0.594 | 4.157 | | J853-ALC-AP247 |
| 78 | | T1-ALC-AP14 | 3.0mm厚鋁板 | EC-DG-D334232-ZD1(閃粉古銅) | 7 | | 7 | 47.244 | 0.830 | 5.811 | 0.720 | 5.037 | | J853-ALC-AP248 |
| 79 | | T1-ALC-AP15 | 3.0mm厚鋁板 | EC-DG-D334232-ZD1(閃粉古銅) | 7 | | 7 | 47.244 | 0.830 | 5.811 | 0.720 | 5.037 | | J853-ALC-AP249 |
| 80 | | T1-ALC-AP16 | 3.0mm厚鋁板 | EC-DG-D334232-ZD1(閃粉古銅) | 7 | | 7 | 26.359 | 0.463 | 3.242 | 0.394 | 2.755 | | J853-ALC-AP250 |
| 81 | A-改尺寸 | T1-ALC-AP26 | 3.0mm厚鋁板 | EC-DG-D334232-ZD1(閃粉古銅) | 7 | | 7 | 55.085 | 0.968 | 6.776 | 0.842 | 5.894 | | J853-ALC-AP251 |
| 82 | A-改尺寸 | T1-ALC-AP27 | 3.0mm厚鋁板 | EC-DG-D334232-ZD1(閃粉古銅) | 7 | | 7 | 62.926 | 1.106 | 7.740 | 0.964 | 6.750 | | J853-ALC-AP252 |
| 83 | A-改尺寸 | T1-ALC-AP28 | 3.0mm厚鋁板 | EC-DG-D334232-ZD1(閃粉古銅) | 7 | | 7 | 73.939 | 1.299 | 9.095 | 1.175 | 8.222 | | J853-ALC-AP253 |
| 84 | A-改尺寸 | T1-ALC-AP29 | 3.0mm厚鋁板 | EC-DG-D334232-ZD1(閃粉古銅) | 7 | | 7 | 27.072 | 0.476 | 3.330 | 0.405 | 2.833 | | J853-ALC-AP254 |
| 85 | A-改尺寸 | T1-ALC-AP37 | 3.0mm厚鋁板 | EC-DG-D334232-ZD1(閃粉古銅) | 7 | | 7 | 70.852 | 1.245 | 8.715 | 1.088 | 7.616 | | J853-ALC-AP255 |
| 86 | A-改尺寸 | T1-ALC-AP44 | 3.0mm厚鋁板 | EC-DG-D334232-ZD1(閃粉古銅) | 7 | | 7 | 68.414 | 1.202 | 8.415 | 1.050 | 7.350 | | J853-ALC-AP256 |
| 87 | | T1-ALC-AP45 | 3.0mm厚鋁板 | EC-DG-D334232-ZD1(閃粉古銅) | 7 | | 7 | 17.663 | 0.310 | 2.173 | 0.258 | 1.805 | | J853-ALC-AP257 |
| 88 | A-新增 | T2-ALC-AP75 | 3.0mm厚鋁板 | EC-DG-D334232-ZD1(閃粉古銅) | 1 | | 1 | 4.193 | 0.516 | 0.516 | 0.440 | 0.440 | | J853-ALC-AP341 |
| 89 | A-新增 | T3-ALC-AP75 | 3.0mm厚鋁板 | EC-DG-D334232-ZD1(閃粉古銅) | 1 | | 1 | 4.193 | 0.516 | 0.516 | 0.440 | 0.440 | | J853-ALC-AP341 |
| 90 | A-新增 | T2-ALC-AP03 | 3.0mm厚鋁板 | EC-DG-D334232-ZD1(閃粉古銅) | 1 | | 1 | 1.953 | 0.240 | 0.240 | 0.196 | 0.196 | | J853-ALC-AP342 |
| 91 | A-新增 | T2-ALC-AP19 | 3.0mm厚鋁板 | EC-DG-D334232-ZD1(閃粉古銅) | 1 | | 1 | 4.988 | 0.613 | 0.613 | 0.527 | 0.527 | | J853-ALC-AP343 |
| 92 | A-新增 | T2-ALC-AP19 | 3.0mm厚鋁板 | EC-DG-D334232-ZD1(閃粉古銅) | 8 | | 8 | 39.900 | 0.613 | 4.908 | 0.527 | 4.217 | | J853-ALC-AP343 |
| 93 | A-新增 | T3-ALC-AP74 | 3.0mm厚鋁板 | EC-DG-D334232-ZD1(閃粉古銅) | 8 | | 8 | 39.900 | 0.613 | 4.908 | 0.527 | 4.217 | | J853-ALC-AP343 |
| 94 | A-新增 | T2-ALC-AP76 | 3.0mm厚鋁板 | EC-DG-D334232-ZD1(閃粉古銅) | 4 | | 4 | 23.217 | 0.714 | 2.856 | 0.616 | 2.465 | | J853-ALC-AP344 |
| 95 | A-新增 | T2-ALC-AP77 | 3.0mm厚鋁板 | EC-DG-D334232-ZD1(閃粉古銅) | 2 | | 2 | 13.906 | 0.855 | 1.710 | 0.742 | 1.484 | | J853-ALC-AP345 |
| 96 | A-新增 | T2-ALC-AP78 | 3.0mm厚鋁板 | EC-DG-D334232-ZD1(閃粉古銅) | 2 | | 2 | 13.906 | 0.855 | 1.710 | 0.742 | 1.484 | | J853-ALC-AP346 |
| 97 | A-新增 | T2-ALC-AP79 | 3.0mm厚鋁板 | EC-DG-D334232-ZD1(閃粉古銅) | 2 | | 2 | 6.920 | 0.426 | 0.851 | 0.360 | 0.720 | | J853-ALC-AP347 |
| 98 | A-新增 | T2-ALC-AP80 | 3.0mm厚鋁板 | EC-DG-D334232-ZD1(閃粉古銅) | 2 | | 2 | 6.920 | 0.426 | 0.851 | 0.360 | 0.720 | | J853-ALC-AP348 |
| 99 | B-取消 | T3-ALC-AP66 | 3.0mm厚鋁板 | EC-DG-D334232-ZD1(閃粉古銅) | 0 | | 0 | 0.000 | 0.378 | 0.000 | 0.318 | 0.000 | | J853-ALC-AP349 |
| 100 | B-取消 | T3-ALC-AP68 | 3.0mm厚鋁板 | EC-DG-D334232-ZD1(閃粉古銅) | 0 | | 0 | 0.000 | 0.200 | 0.000 | 0.160 | 0.000 | | J853-ALC-AP350 |
| 101 | B-取消 | T3-ALC-AP70 | 3.0mm厚鋁板 | EC-DG-D334232-ZD1(閃粉古銅) | 0 | | 0 | 0.000 | 0.200 | 0.000 | 0.160 | 0.000 | | J853-ALC-AP351 |
| 102 | B-取消 | T3-ALC-AP72 | 3.0mm厚鋁板 | EC-DG-D334232-ZD1(閃粉古銅) | 0 | | 0 | 0.000 | 0.378 | 0.000 | 0.318 | 0.000 | | J853-ALC-AP352 |

| 美特鋁質 有限公司 MIDI Aluminium Fabricator Ltd. | 工 程 號： | J853 | 計算： | LHR | 日期： | 2022/2/28 | 送呈: |
|---|---|---|---|---|---|---|---|
| | 地盤名稱： | 錦上路-延平道 | 核對: | WSH | 日期： | 2022/3/1 | 副本: |
| 地盤用鋁板B.M.表 | 項目類別： | 天花鋁板（T1,T2,T3）-MO2(17F~26F) | | | 日期: | | |
| BM編號: | 修改版次： | B-20220428 | A/C Code: | | 總V.F.: | 717.93 | 總重量: 6784.65 | 此BM依據**拆圖資料計算 |

| 序號 | 修改內容 | 鋁板圖號 | 鋁板名稱 | 顏色 | 實用 | 後備 | 總數 | 總重量 | 單件展開面積 | 總展開面積 | 單件V.F. | 總V.F. | 備註 | |
|---|---|---|---|---|---|---|---|---|---|---|---|---|---|---|
| | | | | | | | | | 平方米 | | 平方米 | | | 加工圖號 |
| 103 | A-新增 | T3-ALC-AP76 | 3.0mm厚鋁板 | EC-DG-D334232-ZD1(閃粉古銅) | 12 | | 12 | 68.184 | 0.699 | 8.387 | 0.603 | 7.236 | | J853-ALC-AP353 |
| 104 | A-新增 | T3-ALC-AP77 | 3.0mm厚鋁板 | EC-DG-D334232-ZD1(閃粉古銅) | 6 | | 6 | 42.120 | 0.863 | 5.181 | 0.749 | 4.495 | | J853-ALC-AP354 |
| 105 | A-新增 | T3-ALC-AP78 | 3.0mm厚鋁板 | EC-DG-D334232-ZD1(閃粉古銅) | 6 | | 6 | 42.120 | 0.863 | 5.181 | 0.749 | 4.495 | | J853-ALC-AP355 |
| 106 | A-新增 | T3-ALC-AP79 | 3.0mm厚鋁板 | EC-DG-D334232-ZD1(閃粉古銅) | 6 | | 6 | 20.773 | 0.426 | 2.555 | 0.360 | 2.163 | | J853-ALC-AP356 |
| 107 | A-新增 | T3-ALC-AP80 | 3.0mm厚鋁板 | EC-DG-D334232-ZD1(閃粉古銅) | 6 | | 6 | 20.773 | 0.426 | 2.555 | 0.360 | 2.163 | | J853-ALC-AP357 |
| 108 | A-新增 | T1-ALC-AP51 | 3.0mm厚鋁板 | EC-DG-D334232-ZD1(閃粉古銅) | 6 | | 6 | 37.131 | 0.761 | 4.567 | 0.676 | 4.056 | | J853-ALC-AP358 |
| 109 | A-新增 | T1-ALC-AP52 | 3.0mm厚鋁板 | EC-DG-D334232-ZD1(閃粉古銅) | 6 | | 6 | 45.212 | 0.927 | 5.561 | 0.805 | 4.833 | | J853-ALC-AP359 |
| 110 | A-新增 | T1-ALC-AP53 | 3.0mm厚鋁板 | EC-DG-D334232-ZD1(閃粉古銅) | 6 | | 6 | 51.920 | 1.064 | 6.386 | 0.928 | 5.566 | | J853-ALC-AP360 |
| 111 | A-改數量 | T2-ALC-AP04 | 3.0mm厚鋁板 | EC-DG-D334232-ZD1(閃粉古銅) | 1 | | 1 | 1.578 | 0.194 | 0.194 | 0.155 | 0.155 | | J853-ALC-AP258 |
| 112 | A-改數量 | T2-ALC-AP04 | 3.0mm厚鋁板 | EC-DG-D334232-ZD1(閃粉古銅) | 8 | | 8 | 12.620 | 0.194 | 1.552 | 0.155 | 1.244 | | J853-ALC-AP258 |
| 113 | A-取消 | T3-ALC-AP04 | 3.0mm厚鋁板 | EC-DG-D334232-ZD1(閃粉古銅) | 0 | | 0 | 0.000 | 0.194 | 0.000 | 0.155 | 0.000 | | J853-ALC-AP258 |
| 114 | | T2-ALC-AP10 | 3.0mm厚鋁板 | EC-DG-D334232-ZD1(閃粉古銅) | 0 | | 0 | 0.000 | 0.175 | 0.000 | 0.140 | 0.000 | | J853-ALC-AP259 |
| 115 | | T3-ALC-AP10 | 3.0mm厚鋁板 | EC-DG-D334232-ZD1(閃粉古銅) | 0 | | 0 | 0.000 | 0.175 | 0.000 | 0.140 | 0.000 | | J853-ALC-AP259 |
| 116 | | T2-ALC-AP16 | 3.0mm厚鋁板 | EC-DG-D334232-ZD1(閃粉古銅) | 0 | | 0 | 0.000 | 0.190 | 0.000 | 0.152 | 0.000 | | J853-ALC-AP260 |
| 117 | | T3-ALC-AP16 | 3.0mm厚鋁板 | EC-DG-D334232-ZD1(閃粉古銅) | 0 | | 0 | 0.000 | 0.190 | 0.000 | 0.152 | 0.000 | | J853-ALC-AP260 |
| 118 | | T2-ALC-AP82 | 3.0mm厚鋁板 | EC-DG-D334232-ZD1(閃粉古銅) | 2 | | 2 | 3.094 | 0.190 | 0.381 | 0.152 | 0.305 | | J853-ALC-AP260 |
| 119 | | T3-ALC-AP59 | 3.0mm厚鋁板 | EC-DG-D334232-ZD1(閃粉古銅) | 3 | | 3 | 4.640 | 0.190 | 0.571 | 0.152 | 0.457 | | J853-ALC-AP260 |
| 120 | | T2-ALC-AP34 | 3.0mm厚鋁板 | EC-DG-D334232-ZD1(閃粉古銅) | 9 | | 9 | 18.347 | 0.251 | 2.257 | 0.203 | 1.831 | | J853-ALC-AP261 |
| 121 | B-改數量 | T3-ALC-AP34 | 3.0mm厚鋁板 | EC-DG-D334232-ZD1(閃粉古銅) | 9 | | 9 | 18.347 | 0.251 | 2.257 | 0.203 | 1.831 | | J853-ALC-AP261 |
| 122 | | T2-ALC-AP41 | 3.0mm厚鋁板 | EC-DG-D334232-ZD1(閃粉古銅) | 9 | | 9 | 18.347 | 0.251 | 2.257 | 0.203 | 1.831 | | J853-ALC-AP261 |
| 123 | B-改數量 | T3-ALC-AP41 | 3.0mm厚鋁板 | EC-DG-D334232-ZD1(閃粉古銅) | 9 | | 9 | 18.347 | 0.251 | 2.257 | 0.203 | 1.831 | | J853-ALC-AP261 |
| 124 | B-取消 | T2-ALC-AP41 | 3.0mm厚鋁板 | EC-DG-D334232-ZD1(閃粉古銅) | 0 | | 0 | 0.000 | 0.251 | 0.000 | 0.203 | 0.000 | | J853-ALC-AP262 |
| 125 | B-取消 | T3-ALC-AP41 | 3.0mm厚鋁板 | EC-DG-D334232-ZD1(閃粉古銅) | 0 | | 0 | 0.000 | 0.251 | 0.000 | 0.203 | 0.000 | | J853-ALC-AP262 |
| 126 | A-改尺寸 | T2-ALC-AP22 | 3.0mm厚鋁板 | EC-DG-D334232-ZD1(閃粉古銅) | 1 | | 1 | 1.738 | 0.214 | 0.214 | 0.175 | 0.175 | | J853-ALC-AP263 |
| 127 | A-改尺寸 | T3-ALC-AP04 | 3.0mm厚鋁板 | EC-DG-D334232-ZD1(閃粉古銅) | 1 | | 1 | 1.738 | 0.214 | 0.214 | 0.175 | 0.175 | | J853-ALC-AP263 |
| 128 | A-改尺寸 | T3-ALC-AP51 | 3.0mm厚鋁板 | EC-DG-D334232-ZD1(閃粉古銅) | 8 | | 8 | 13.907 | 0.214 | 1.711 | 0.175 | 1.399 | | J853-ALC-AP263 |
| 129 | | T2-ALC-AP27 | 3.0mm厚鋁板 | EC-DG-D334232-ZD1(閃粉古銅) | 9 | | 9 | 9.127 | 0.125 | 1.123 | 0.097 | 0.872 | | J853-ALC-AP264 |
| 130 | | T2-ALC-AP27 | 3.0mm厚鋁板 | EC-DG-D334232-ZD1(閃粉古銅) | 9 | | 9 | 9.127 | 0.125 | 1.123 | 0.097 | 0.872 | | J853-ALC-AP264 |
| 131 | B-改數量 | T3-ALC-AP27 | 3.0mm厚鋁板 | EC-DG-D334232-ZD1(閃粉古銅) | 9 | | 9 | 9.127 | 0.125 | 1.123 | 0.097 | 0.872 | | J853-ALC-AP264 |
| 132 | B-改數量 | T3-ALC-AP27 | 3.0mm厚鋁板 | EC-DG-D334232-ZD1(閃粉古銅) | 9 | | 9 | 9.127 | 0.125 | 1.123 | 0.097 | 0.872 | | J853-ALC-AP264 |
| 133 | | T2-ALC-AP47 | 3.0mm厚鋁板 | EC-DG-D334232-ZD1(閃粉古銅) | 0 | | 0 | 0.000 | 0.290 | 0.000 | 0.236 | 0.000 | | J853-ALC-AP265 |
| 134 | | T2-ALC-AP52 | 3.0mm厚鋁板 | EC-DG-D334232-ZD1(閃粉古銅) | 0 | | 0 | 0.000 | 0.290 | 0.000 | 0.236 | 0.000 | | J853-ALC-AP265 |
| 135 | | T2-ALC-AP56 | 3.0mm厚鋁板 | EC-DG-D334232-ZD1(閃粉古銅) | 0 | | 0 | 0.000 | 0.113 | 0.000 | 0.087 | 0.000 | | J853-ALC-AP267 |
| 136 | A-取消 | T2-ALC-AP59 | 3.0mm厚鋁板 | EC-DG-D334232-ZD1(閃粉古銅) | 0 | | 0 | 0.000 | 0.194 | 0.000 | 0.155 | 0.000 | | J853-ALC-AP268 |
| 137 | A-改數量 | T2-ALC-AP68 | 3.0mm厚鋁板 | EC-DG-D334232-ZD1(閃粉古銅) | 7 | | 7 | 9.967 | 0.175 | 1.226 | 0.140 | 0.977 | | J853-ALC-AP269 |
| 138 | A-改數量 | T2-ALC-AP81 | 3.0mm厚鋁板 | EC-DG-D334232-ZD1(閃粉古銅) | 2 | | 2 | 2.848 | 0.175 | 0.350 | 0.140 | 0.279 | | J853-ALC-AP269 |
| 139 | A-改數量 | T3-ALC-AP58 | 3.0mm厚鋁板 | EC-DG-D334232-ZD1(閃粉古銅) | 3 | | 3 | 4.272 | 0.175 | 0.525 | 0.140 | 0.419 | | J853-ALC-AP269 |
| 140 | B-取消 | T3-ALC-AP51 | 3.0mm厚鋁板 | EC-DG-D334232-ZD1(閃粉古銅) | 0 | | 0 | 0.000 | 0.214 | 0.000 | 0.175 | 0.000 | | J853-ALC-AP270 |
| 141 | | T3-ALC-AP48 | 3.0mm厚鋁板 | EC-DG-D334232-ZD1(閃粉古銅) | 1 | | 1 | 1.270 | 0.156 | 0.156 | 0.124 | 0.124 | | J853-ALC-AP271 |
| 142 | B-取消 | T3-ALC-AP58 | 3.0mm厚鋁板 | EC-DG-D334232-ZD1(閃粉古銅) | 0 | | 0 | 0.000 | 0.175 | 0.000 | 0.140 | 0.000 | | J853-ALC-AP272 |
| 143 | B-取消 | T3-ALC-AP59 | 3.0mm厚鋁板 | EC-DG-D334232-ZD1(閃粉古銅) | 0 | | 0 | 0.000 | 0.190 | 0.000 | 0.152 | 0.000 | | J853-ALC-AP273 |
| 144 | A-改尺寸 | T1-ALC-AP05 | 3.0mm厚鋁板 | EC-DG-D334232-ZD1(閃粉古銅) | 0 | | 0 | 0.000 | 0.239 | 0.000 | 0.194 | 0.000 | | J853-ALC-AP274 |
| 145 | | T1-ALC-AP17 | 3.0mm厚鋁板 | EC-DG-D334232-ZD1(閃粉古銅) | 7 | | 7 | 11.401 | 0.200 | 1.402 | 0.161 | 1.126 | | J853-ALC-AP275 |
| 146 | | T1-ALC-AP30 | 3.0mm厚鋁板 | EC-DG-D334232-ZD1(閃粉古銅) | 7 | | 7 | 11.401 | 0.200 | 1.402 | 0.161 | 1.126 | | J853-ALC-AP275 |
| 147 | A-改尺寸 | T1-ALC-AP38 | 3.0mm厚鋁板 | EC-DG-D334232-ZD1(閃粉古銅) | 7 | | 7 | 6.452 | 0.113 | 0.794 | 0.088 | 0.616 | | J853-ALC-AP277 |
| 148 | A-改數量 | T1-ALC-AP39 | 3.0mm厚鋁板 | EC-DG-D334232-ZD1(閃粉古銅) | 7 | | 7 | 5.635 | 0.099 | 0.693 | 0.076 | 0.529 | | J853-ALC-AP278 |
| 149 | A-改數量 | T1-ALC-AP39 | 3.0mm厚鋁板 | EC-DG-D334232-ZD1(閃粉古銅) | 7 | | 7 | 5.635 | 0.099 | 0.693 | 0.076 | 0.529 | | J853-ALC-AP278 |
| 150 | A-取消 | T1-ALC-AP46 | 3.0mm厚鋁板 | EC-DG-D334232-ZD1(閃粉古銅) | 0 | | 0 | 0.000 | 0.087 | 0.000 | 0.065 | 0.000 | | J853-ALC-AP279 |
| 151 | B-取消 | T3-ALC-AP04 | 3.0mm厚鋁板 | EC-DG-D334232-ZD1(閃粉古銅) | 0 | | 0 | 0.000 | 0.214 | 0.000 | 0.175 | 0.000 | | J853-ALC-AP361 |
| 152 | B-取消 | T3-ALC-AP67 | 3.0mm厚鋁板 | EC-DG-D334232-ZD1(閃粉古銅) | 0 | | 0 | 0.000 | 0.135 | 0.000 | 0.107 | 0.000 | | J853-ALC-AP362 |
| 153 | B-取消 | T3-ALC-AP69 | 3.0mm厚鋁板 | EC-DG-D334232-ZD1(閃粉古銅) | 0 | | 0 | 0.000 | 0.278 | 0.000 | 0.231 | 0.000 | | J853-ALC-AP363 |

| 美特鋁質 有限公司 MIDI Aluminium Fabricator Ltd. | 工 程 號： | J853 | 計算： | LHR | 日期： | 2022/2/28 | 送呈: |
|---|---|---|---|---|---|---|---|
| | 地盤名稱： | 錦上路-延平道 | 核對: | WSH | 日期： | 2022/3/1 | 副本: |
| 地盤用鋁板B.M.表 | 項目類別： | 天花鋁板（T1,T2,T3）-MO2(17F~26F) | | | 日期： | | |
| BM編號: | 修改版次： | B-20220428 | A/C Code： | | 總V.F.: 717.93 | 總重量: 6784.65 | 此BM依據**拆圖資料計算 |

| 序號 | 修改內容 | 鋁板圖號 | 鋁板名稱 | 顏色 | 實用 | 後備 | 總數 | 總重量 | 單件展開面積 | 總展開面積 | 單件V.F. | 總V.F. | 備註 | |
|---|---|---|---|---|---|---|---|---|---|---|---|---|---|---|
| | | | | | | | | | 平方米 | | 平方米 | | | 加工圖號 |
| 154 | B-取消 | T3-ALC-AP71 | 3.0mm厚鋁板 | EC-DG-D334232-ZD1(閃粉古銅) | 0 | | 0 | 0.000 | 0.244 | 0.000 | 0.198 | 0.000 | | J853-ALC-AP364 |
| 155 | B-取消 | T3-ALC-AP73 | 3.0mm厚鋁板 | EC-DG-D334232-ZD1(閃粉古銅) | 0 | | 0 | 0.000 | 0.118 | 0.000 | 0.092 | 0.000 | | J853-ALC-AP365 |
| 156 | A-新增 | T3-ALC-AP81 | 3.0mm厚鋁板 | EC-DG-D334232-ZD1(閃粉古銅) | 6 | | 6 | 9.730 | 0.199 | 1.197 | 0.162 | 0.975 | | J853-ALC-AP366 |
| 157 | A-新增 | T3-ALC-AP82 | 3.0mm厚鋁板 | EC-DG-D334232-ZD1(閃粉古銅) | 6 | | 6 | 9.281 | 0.190 | 1.142 | 0.152 | 0.914 | | J853-ALC-AP367 |
| 158 | A-取消 | T2-ALC-AP06 | 3.0mm厚鋁板 | EC-DG-D334232-ZD1(閃粉古銅) | 0 | | 0 | 0.000 | 0.226 | 0.000 | 0.183 | 0.000 | | J853-ALC-AP280 |
| 159 | B-取消 | T3-ALC-AP06 | 3.0mm厚鋁板 | EC-DG-D334232-ZD1(閃粉古銅) | 0 | | 0 | 0.000 | 0.226 | 0.000 | 0.183 | 0.000 | | J853-ALC-AP280 |
| 160 | | T2-ALC-AP12 | 3.0mm厚鋁板 | EC-DG-D334232-ZD1(閃粉古銅) | 0 | | 0 | 0.000 | 0.467 | 0.000 | 0.387 | 0.000 | | J853-ALC-AP281 |
| 161 | | T3-ALC-AP12 | 3.0mm厚鋁板 | EC-DG-D334232-ZD1(閃粉古銅) | 0 | | 0 | 0.000 | 0.467 | 0.000 | 0.387 | 0.000 | | J853-ALC-AP281 |
| 162 | | T2-ALC-AP18 | 3.0mm厚鋁板 | EC-DG-D334232-ZD1(閃粉古銅) | 0 | | 0 | 0.000 | 0.404 | 0.000 | 0.333 | 0.000 | | J853-ALC-AP282 |
| 163 | | T3-ALC-AP18 | 3.0mm厚鋁板 | EC-DG-D334232-ZD1(閃粉古銅) | 0 | | 0 | 0.000 | 0.404 | 0.000 | 0.333 | 0.000 | | J853-ALC-AP282 |
| 164 | A-改數量 | T2-ALC-AP29 | 3.0mm厚鋁板 | EC-DG-D334232-ZD1(閃粉古銅) | 9 | | 9 | 15.612 | 0.213 | 1.920 | 0.172 | 1.548 | | J853-ALC-AP283 |
| 165 | A-改數量 | T2-ALC-AP29 | 3.0mm厚鋁板 | EC-DG-D334232-ZD1(閃粉古銅) | 9 | | 9 | 15.612 | 0.213 | 1.920 | 0.172 | 1.548 | | J853-ALC-AP283 |
| 166 | A-改數量 | T3-ALC-AP29 | 3.0mm厚鋁板 | EC-DG-D334232-ZD1(閃粉古銅) | 9 | | 9 | 15.612 | 0.213 | 1.920 | 0.172 | 1.548 | | J853-ALC-AP283 |
| 167 | A-改數量 | T3-ALC-AP29 | 3.0mm厚鋁板 | EC-DG-D334232-ZD1(閃粉古銅) | 9 | | 9 | 15.612 | 0.213 | 1.920 | 0.172 | 1.548 | | J853-ALC-AP283 |
| 168 | B-新增 | T2-ALC-AP29 | 3.0mm厚鋁板 | EC-DG-D334232-ZD1(閃粉古銅) | 1 | | 1 | 1.735 | 0.213 | 0.213 | 0.172 | 0.172 | | J853-ALC-AP283 |
| 169 | B-新增 | T2-ALC-AP29 | 3.0mm厚鋁板 | EC-DG-D334232-ZD1(閃粉古銅) | 1 | | 1 | 1.735 | 0.213 | 0.213 | 0.172 | 0.172 | | J853-ALC-AP283 |
| 170 | B-新增 | T2-ALC-AP29 | 3.0mm厚鋁板 | EC-DG-D334232-ZD1(閃粉古銅) | 8 | | 8 | 13.877 | 0.213 | 1.707 | 0.172 | 1.376 | | J853-ALC-AP283 |
| 171 | B-新增 | T3-ALC-AP29 | 3.0mm厚鋁板 | EC-DG-D334232-ZD1(閃粉古銅) | 9 | | 9 | 15.612 | 0.213 | 1.920 | 0.172 | 1.548 | | J853-ALC-AP283 |
| 172 | A-取消 | T2-ALC-AP24 | 3.0mm厚鋁板 | EC-DG-D334232-ZD1(閃粉古銅) | 0 | | 0 | 0.000 | 0.226 | 0.000 | 0.183 | 0.000 | | J853-ALC-AP284 |
| 173 | A-改數量 | T3-ALC-AP24 | 3.0mm厚鋁板 | EC-DG-D334232-ZD1(閃粉古銅) | 1 | | 1 | 1.838 | 0.226 | 0.226 | 0.183 | 0.183 | | J853-ALC-AP284 |
| 174 | | T2-ALC-AP37 | 3.0mm厚鋁板 | EC-DG-D334232-ZD1(閃粉古銅) | 9 | | 9 | 27.274 | 0.373 | 3.355 | 0.307 | 2.762 | | J853-ALC-AP285 |
| 175 | | T2-ALC-AP37 | 3.0mm厚鋁板 | EC-DG-D334232-ZD1(閃粉古銅) | 9 | | 9 | 27.274 | 0.373 | 3.355 | 0.307 | 2.762 | | J853-ALC-AP285 |
| 176 | | T3-ALC-AP37 | 3.0mm厚鋁板 | EC-DG-D334232-ZD1(閃粉古銅) | 9 | | 9 | 27.274 | 0.373 | 3.355 | 0.307 | 2.762 | | J853-ALC-AP285 |
| 177 | | T3-ALC-AP37 | 3.0mm厚鋁板 | EC-DG-D334232-ZD1(閃粉古銅) | 9 | | 9 | 27.274 | 0.373 | 3.355 | 0.307 | 2.762 | | J853-ALC-AP285 |
| 178 | | T2-ALC-AP38 | 3.0mm厚鋁板 | EC-DG-D334232-ZD1(閃粉古銅) | 9 | | 9 | 27.274 | 0.373 | 3.355 | 0.307 | 2.762 | | J853-ALC-AP286 |
| 179 | | T2-ALC-AP38 | 3.0mm厚鋁板 | EC-DG-D334232-ZD1(閃粉古銅) | 9 | | 9 | 27.274 | 0.373 | 3.355 | 0.307 | 2.762 | | J853-ALC-AP286 |
| 180 | | T3-ALC-AP38 | 3.0mm厚鋁板 | EC-DG-D334232-ZD1(閃粉古銅) | 9 | | 9 | 27.274 | 0.373 | 3.355 | 0.307 | 2.762 | | J853-ALC-AP286 |
| 181 | | T3-ALC-AP38 | 3.0mm厚鋁板 | EC-DG-D334232-ZD1(閃粉古銅) | 9 | | 9 | 27.274 | 0.373 | 3.355 | 0.307 | 2.762 | | J853-ALC-AP286 |
| 182 | A-改數量 | T2-ALC-AP67 | 3.0mm厚鋁板 | EC-DG-D334232-ZD1(閃粉古銅) | 7 | | 7 | 13.329 | 0.234 | 1.640 | 0.195 | 1.366 | | J853-ALC-AP287 |
| 183 | A-改數量 | T2-ALC-AP72 | 3.0mm厚鋁板 | EC-DG-D334232-ZD1(閃粉古銅) | 14 | | 14 | 39.752 | 0.349 | 4.890 | 0.287 | 4.018 | | J853-ALC-AP288 |
| 184 | A-改數量 | T2-ALC-AP73 | 3.0mm厚鋁板 | EC-DG-D334232-ZD1(閃粉古銅) | 7 | | 7 | 19.984 | 0.351 | 2.458 | 0.289 | 2.020 | | J853-ALC-AP289 |
| 185 | A-取消 | T1-ALC-AP36 | 3.0mm厚鋁板 | EC-DG-D334232-ZD1(閃粉古銅) | 0 | | 0 | 0.000 | 0.338 | 0.000 | 0.278 | 0.000 | | J853-ALC-AP289 |
| 186 | A-改數量 | T2-ALC-AP74 | 3.0mm厚鋁板 | EC-DG-D334232-ZD1(閃粉古銅) | 7 | | 7 | 19.261 | 0.338 | 2.369 | 0.278 | 1.945 | | J853-ALC-AP290 |
| 187 | A-改數量 | T3-ALC-AP63 | 3.0mm厚鋁板 | EC-DG-D334232-ZD1(閃粉古銅) | 6 | | 6 | 17.656 | 0.362 | 2.172 | 0.298 | 1.787 | | J853-ALC-AP291 |
| 188 | A-改數量 | T3-ALC-AP64 | 3.0mm厚鋁板 | EC-DG-D334232-ZD1(閃粉古銅) | 3 | | 3 | 8.797 | 0.361 | 1.082 | 0.297 | 0.890 | | J853-ALC-AP292 |
| 189 | A-改數量 | T3-ALC-AP65 | 3.0mm厚鋁板 | EC-DG-D334232-ZD1(閃粉古銅) | 3 | | 3 | 7.868 | 0.323 | 0.968 | 0.264 | 0.793 | | J853-ALC-AP293 |
| 190 | A-改數量 | T1-ALC-AP23 | 3.0mm厚鋁板 | EC-DG-D334232-ZD1(閃粉古銅) | 1 | | 1 | 3.872 | 0.476 | 0.476 | 0.395 | 0.395 | | J853-ALC-AP294 |
| 191 | A-改數量 | T1-ALC-AP24 | 3.0mm厚鋁板 | EC-DG-D334232-ZD1(閃粉古銅) | 1 | | 1 | 3.872 | 0.476 | 0.476 | 0.395 | 0.395 | | J853-ALC-AP295 |
| 192 | | T1-ALC-AP25 | 3.0mm厚鋁板 | EC-DG-D334232-ZD1(閃粉古銅) | 7 | | 7 | 27.153 | 0.477 | 3.340 | 0.402 | 2.813 | | J853-ALC-AP296 |
| 193 | A-改尺寸 | T1-ALC-AP34 | 3.0mm厚鋁板 | EC-DG-D334232-ZD1(閃粉古銅) | 7 | | 7 | 18.864 | 0.331 | 2.320 | 0.272 | 1.904 | | J853-ALC-AP297 |
| 194 | A-改尺寸 | T1-ALC-AP35 | 3.0mm厚鋁板 | EC-DG-D334232-ZD1(閃粉古銅) | 7 | | 7 | 18.683 | 0.328 | 2.298 | 0.269 | 1.885 | | J853-ALC-AP298 |
| 195 | A-改尺寸 | T1-ALC-AP42 | 3.0mm厚鋁板 | EC-DG-D334232-ZD1(閃粉古銅) | 7 | | 7 | 15.286 | 0.269 | 1.880 | 0.219 | 1.531 | | J853-ALC-AP299 |
| 196 | A-改尺寸 | T1-ALC-AP43 | 3.0mm厚鋁板 | EC-DG-D334232-ZD1(閃粉古銅) | 7 | | 7 | 15.286 | 0.269 | 1.880 | 0.219 | 1.531 | | J853-ALC-AP300 |
| 197 | A-改數量 | T1-ALC-AP49 | 3.0mm厚鋁板 | EC-DG-D334232-ZD1(閃粉古銅) | 7 | | 7 | 14.744 | 0.259 | 1.814 | 0.211 | 1.475 | | J853-ALC-AP301 |
| 198 | B-取消 | T2-ALC-AP81 | 3.0mm厚鋁板 | EC-DG-D334232-ZD1(閃粉古銅) | 0 | | 0 | 0.000 | 0.175 | 0.000 | 0.140 | 0.000 | | J853-ALC-AP368 |
| 199 | B-取消 | T2-ALC-AP82 | 3.0mm厚鋁板 | EC-DG-D334232-ZD1(閃粉古銅) | 0 | | 0 | 0.000 | 0.224 | 0.000 | 0.181 | 0.000 | | J853-ALC-AP369 |
| 200 | A-新增 | T2-ALC-AP86 | 3.0mm厚鋁板 | EC-DG-D334232-ZD1(閃粉古銅) | 4 | | 4 | 11.771 | 0.362 | 1.448 | 0.298 | 1.191 | | J853-ALC-AP370 |
| 201 | A-新增 | T2-ALC-AP87 | 3.0mm厚鋁板 | EC-DG-D334232-ZD1(閃粉古銅) | 2 | | 2 | 5.916 | 0.364 | 0.728 | 0.299 | 0.599 | | J853-ALC-AP371 |
| 202 | A-新增 | T2-ALC-AP88 | 3.0mm厚鋁板 | EC-DG-D334232-ZD1(閃粉古銅) | 2 | | 2 | 5.297 | 0.326 | 0.652 | 0.267 | 0.534 | | J853-ALC-AP372 |
| 203 | A-新增 | T3-ALC-AP86 | 3.0mm厚鋁板 | EC-DG-D334232-ZD1(閃粉古銅) | 12 | | 12 | 34.568 | 0.354 | 4.252 | 0.291 | 3.496 | | J853-ALC-AP373 |
| 204 | A-新增 | T3-ALC-AP87 | 3.0mm厚鋁板 | EC-DG-D334232-ZD1(閃粉古銅) | 6 | | 6 | 17.346 | 0.356 | 2.134 | 0.292 | 1.754 | | J853-ALC-AP374 |

| 美特鋁質 有限公司 MIDI Aluminium Fabricator Ltd. | 工 程 號： | J853 | 計算： | LHR | 日期： | 2022/2/28 | 送呈: |
|---|---|---|---|---|---|---|---|
| | 地盤名稱： | 錦上路-延平道 | 核對: | WSH | 日期： | 2022/3/1 | 副本: |
| 地盤用鋁板B.M.表 | 項目類別： | 天花鋁板（T1,T2,T3）-MO2(17F~26F) | | | 日期： | | |
| BM編號: | 修改版次： | B-20220428 | A/C Code: | | 總V.F.: | 717.93 | 總重量: 6784.65 | 此BM依據**拆圖資料計算 |

| 序號 | 修改內容 | 鋁板圖號 | 鋁板名稱 | 顏色 | 實用 | 後備 | 總數 | 總重量 | 單件展開面積 | 總展開面積 | 單件V.F. | 總V.F. | 備註 | |
|---|---|---|---|---|---|---|---|---|---|---|---|---|---|---|
| | | | | | | | | | 平方米 | | 平方米 | | | 加工圖號 |
| 205 | A-新增 | T3-ALC-AP88 | 3.0mm厚鋁板 | EC-DG-D334232-ZD1(閃粉古銅) | 6 | | 6 | 16.107 | 0.330 | 1.981 | 0.271 | 1.625 | | J853-ALC-AP375 |
| 206 | A-新增 | T1-ALC-AP57 | 3.0mm厚鋁板 | EC-DG-D334232-ZD1(閃粉古銅) | 6 | | 6 | 22.922 | 0.470 | 2.819 | 0.389 | 2.335 | | J853-ALC-AP376 |
| 207 | A-新增 | T1-ALC-AP58 | 3.0mm厚鋁板 | EC-DG-D334232-ZD1(閃粉古銅) | 6 | | 6 | 22.922 | 0.470 | 2.819 | 0.389 | 2.335 | | J853-ALC-AP377 |
| 208 | A-新增 | T1-ALC-AP36 | 3.0mm厚鋁板 | EC-DG-D334232-ZD1(閃粉古銅) | 7 | | 7 | 18.683 | 0.328 | 2.298 | 0.269 | 1.885 | | J853-ALC-AP378 |
| 209 | A-新增 | T1-ALC-AP50 | 3.0mm厚鋁板 | EC-DG-D334232-ZD1(閃粉古銅) | 7 | | 7 | 14.744 | 0.259 | 1.814 | 0.211 | 1.475 | | J853-ALC-AP379 |
| 210 | B-取消 | T2-ALC-AP05 | 3.0mm厚鋁板 | EC-DG-D334232-ZD1(閃粉古銅) | 0 | | 0 | 0.000 | 0.843 | 0.000 | 0.706 | 0.000 | | J853-ALC-AP302 |
| 211 | B-取消 | T3-ALC-AP05 | 3.0mm厚鋁板 | ECW3D993332S-ZD1(素色白色) | 0 | | 0 | 0.000 | 0.843 | 0.000 | 0.706 | 0.000 | | J853-ALC-AP302 |
| 212 | B-改顏色 | T2-ALC-AP11 | 3.0mm厚鋁板 | ECW3D993332S-ZD1(素色白色) | 0 | | 0 | 0.000 | 2.306 | 0.000 | 2.070 | 0.000 | | J853-ALC-AP303 |
| 213 | B-改顏色 | T3-ALC-AP11 | 3.0mm厚鋁板 | ECW3D993332S-ZD1(素色白色) | 0 | | 0 | 0.000 | 2.306 | 0.000 | 2.070 | 0.000 | | J853-ALC-AP303 |
| 214 | B-改顏色 | T2-ALC-AP17 | 3.0mm厚鋁板 | ECW3D993332S-ZD1(素色白色) | 0 | | 0 | 0.000 | 2.183 | 0.000 | 1.955 | 0.000 | | J853-ALC-AP304 |
| 215 | B-改顏色 | T3-ALC-AP17 | 3.0mm厚鋁板 | ECW3D993332S-ZD1(素色白色) | 0 | | 0 | 0.000 | 2.183 | 0.000 | 1.955 | 0.000 | | J853-ALC-AP304 |
| 216 | B-改顏色 | T2-ALC-AP23 | 3.0mm厚鋁板 | ECW3D993332S-ZD1(素色白色) | 1 | | 1 | 6.660 | 0.819 | 0.819 | 0.684 | 0.684 | | J853-ALC-AP305 |
| 217 | B-改顏色 | T2-ALC-AP23 | 3.0mm厚鋁板 | ECW3D993332S-ZD1(素色白色) | 1 | | 1 | 6.660 | 0.819 | 0.819 | 0.684 | 0.684 | | J853-ALC-AP305 |
| 218 | B-改顏色 | T2-ALC-AP23 | 3.0mm厚鋁板 | ECW3D993332S-ZD1(素色白色) | 8 | | 8 | 53.279 | 0.819 | 6.553 | 0.684 | 5.472 | | J853-ALC-AP305 |
| 219 | B-改顏色 | T3-ALC-AP23 | 3.0mm厚鋁板 | ECW3D993332S-ZD1(素色白色) | 9 | | 9 | 59.939 | 0.819 | 7.373 | 0.684 | 6.156 | | J853-ALC-AP305 |
| 220 | B-改顏色 | T2-ALC-AP28 | 3.0mm厚鋁板 | ECW3D993332S-ZD1(素色白色) | 9 | | 9 | 58.333 | 0.797 | 7.175 | 0.664 | 5.976 | | J853-ALC-AP306 |
| 221 | B-改顏色 | T3-ALC-AP28 | 3.0mm厚鋁板 | ECW3D993332S-ZD1(素色白色) | 9 | | 9 | 58.333 | 0.797 | 7.175 | 0.664 | 5.976 | | J853-ALC-AP306 |
| 222 | B-改顏色 | T2-ALC-AP45 | 3.0mm厚鋁板 | ECW3D993332S-ZD1(素色白色) | 9 | | 9 | 58.333 | 0.797 | 7.175 | 0.664 | 5.976 | | J853-ALC-AP307 |
| 223 | B-改顏色 | T3-ALC-AP45 | 3.0mm厚鋁板 | ECW3D993332S-ZD1(素色白色) | 9 | | 9 | 58.333 | 0.797 | 7.175 | 0.664 | 5.976 | | J853-ALC-AP307 |
| 224 | B-改顏色 | T2-ALC-AP35 | 3.0mm厚鋁板 | ECW3D993332S-ZD1(素色白色) | 9 | | 9 | 116.574 | 1.593 | 14.339 | 1.399 | 12.592 | | J853-ALC-AP308 |
| 225 | B-改顏色 | T3-ALC-AP35 | 3.0mm厚鋁板 | ECW3D993332S-ZD1(素色白色) | 9 | | 9 | 116.574 | 1.593 | 14.339 | 1.399 | 12.592 | | J853-ALC-AP308 |
| 226 | B-改顏色 | T2-ALC-AP36 | 3.0mm厚鋁板 | ECW3D993332S-ZD1(素色白色) | 9 | | 9 | 116.574 | 1.593 | 14.339 | 1.399 | 12.592 | | J853-ALC-AP309 |
| 227 | B-改顏色 | T3-ALC-AP36 | 3.0mm厚鋁板 | ECW3D993332S-ZD1(素色白色) | 9 | | 9 | 116.574 | 1.593 | 14.339 | 1.399 | 12.592 | | J853-ALC-AP309 |
| 228 | B-改顏色 | T2-ALC-AP42 | 3.0mm厚鋁板 | ECW3D993332S-ZD1(素色白色) | 9 | | 9 | 116.574 | 1.593 | 14.339 | 1.399 | 12.592 | | J853-ALC-AP310 |
| 229 | B-改顏色 | T3-ALC-AP42 | 3.0mm厚鋁板 | ECW3D993332S-ZD1(素色白色) | 9 | | 9 | 116.574 | 1.593 | 14.339 | 1.399 | 12.592 | | J853-ALC-AP310 |
| 230 | B-改顏色 | T2-ALC-AP43 | 3.0mm厚鋁板 | ECW3D993332S-ZD1(素色白色) | 9 | | 9 | 116.574 | 1.593 | 14.339 | 1.399 | 12.592 | | J853-ALC-AP311 |
| 231 | B-改顏色 | T3-ALC-AP43 | 3.0mm厚鋁板 | ECW3D993332S-ZD1(素色白色) | 9 | | 9 | 116.574 | 1.593 | 14.339 | 1.399 | 12.592 | | J853-ALC-AP311 |
| 232 | B-改顏色 | T2-ALC-AP48 | 3.0mm厚鋁板 | ECW3D993332S-ZD1(素色白色) | 0 | | 0 | 0.000 | 1.306 | 0.000 | 1.133 | 0.000 | | J853-ALC-AP312 |
| 233 | B-改顏色 | T2-ALC-AP49 | 3.0mm厚鋁板 | ECW3D993332S-ZD1(素色白色) | 0 | | 0 | 0.000 | 1.307 | 0.000 | 1.134 | 0.000 | | J853-ALC-AP313 |
| 234 | B-改顏色 | T2-ALC-AP49 | 3.0mm厚鋁板 | ECW3D993332S-ZD1(素色白色) | 0 | | 0 | 0.000 | 1.307 | 0.000 | 1.134 | 0.000 | | J853-ALC-AP313 |
| 235 | B-改顏色 | T2-ALC-AP50 | 3.0mm厚鋁板 | ECW3D993332S-ZD1(素色白色) | 0 | | 0 | 0.000 | 1.306 | 0.000 | 1.133 | 0.000 | | J853-ALC-AP314 |
| 236 | B-改顏色 | T2-ALC-AP53 | 3.0mm厚鋁板 | ECW3D993332S-ZD1(素色白色) | 0 | | 0 | 0.000 | 1.306 | 0.000 | 1.133 | 0.000 | | J853-ALC-AP315 |
| 237 | B-改顏色 | T2-ALC-AP54 | 3.0mm厚鋁板 | ECW3D993332S-ZD1(素色白色) | 0 | | 0 | 0.000 | 1.306 | 0.000 | 1.133 | 0.000 | | J853-ALC-AP316 |
| 238 | B-改顏色 | T2-ALC-AP57 | 3.0mm厚鋁板 | ECW3D993332S-ZD1(素色白色) | 0 | | 0 | 0.000 | 0.806 | 0.000 | 0.672 | 0.000 | | J853-ALC-AP317 |
| 239 | B-取消 | T2-ALC-AP60 | 3.0mm厚鋁板 | ECW3D993332S-ZD1(素色白色) | 0 | | 0 | 0.000 | 0.843 | 0.000 | 0.706 | 0.000 | | J853-ALC-AP318 |
| 240 | B-取消 | T3-ALC-AP52 | 3.0mm厚鋁板 | ECW3D993332S-ZD1(素色白色) | 0 | | 0 | 0.000 | 0.843 | 0.000 | 0.706 | 0.000 | | J853-ALC-AP318 |
| 241 | B-改顏色 | T2-ALC-AP69 | 3.0mm厚鋁板 | ECW3D993332S-ZD1(素色白色) | 14 | | 14 | 191.332 | 1.681 | 23.534 | 1.484 | 20.775 | | J853-ALC-AP319 |
| 242 | B-改顏色 | T2-ALC-AP70 | 3.0mm厚鋁板 | ECW3D993332S-ZD1(素色白色) | 7 | | 7 | 95.733 | 1.682 | 11.775 | 1.485 | 10.395 | | J853-ALC-AP320 |
| 243 | B-改顏色 | T2-ALC-AP71 | 3.0mm厚鋁板 | ECW3D993332S-ZD1(素色白色) | 7 | | 7 | 95.733 | 1.682 | 11.775 | 1.485 | 10.395 | | J853-ALC-AP321 |
| 244 | B-改顏色 | T3-ALC-AP49 | 3.0mm厚鋁板 | ECW3D993332S-ZD1(素色白色) | 1 | | 1 | 6.737 | 0.829 | 0.829 | 0.693 | 0.693 | | J853-ALC-AP322 |
| 245 | B-改顏色 | T3-ALC-AP60 | 3.0mm厚鋁板 | ECW3D993332S-ZD1(素色白色) | 6 | | 6 | 88.475 | 1.814 | 10.883 | 1.609 | 9.653 | | J853-ALC-AP323 |
| 246 | B-改顏色 | T3-ALC-AP61 | 3.0mm厚鋁板 | ECW3D993332S-ZD1(素色白色) | 3 | | 3 | 43.878 | 1.799 | 5.397 | 1.595 | 4.785 | | J853-ALC-AP324 |
| 247 | B-改顏色 | T3-ALC-AP62 | 3.0mm厚鋁板 | ECW3D993332S-ZD1(素色白色) | 3 | | 3 | 43.878 | 1.799 | 5.397 | 1.595 | 4.785 | | J853-ALC-AP325 |
| 248 | B-改顏色 | T1-ALC-AP06 | 3.0mm厚鋁板 | ECW3D993332S-ZD1(素色白色) | 0 | | 0 | 0.000 | 2.278 | 0.000 | 2.048 | 0.000 | | J853-ALC-AP326 |
| 249 | B-改顏色 | T1-ALC-AP07 | 3.0mm厚鋁板 | ECW3D993332S-ZD1(素色白色) | 0 | | 0 | 0.000 | 2.265 | 0.000 | 2.036 | 0.000 | | J853-ALC-AP327 |
| 250 | B-改顏色 | T1-ALC-AP08 | 3.0mm厚鋁板 | ECW3D993332S-ZD1(素色白色) | 0 | | 0 | 0.000 | 2.265 | 0.000 | 2.036 | 0.000 | | J853-ALC-AP328 |
| 251 | B-改顏色 | T1-ALC-AP18 | 3.0mm厚鋁板 | ECW3D993332S-ZD1(素色白色) | 1 | | 1 | 15.220 | 1.872 | 1.872 | 1.665 | 1.665 | | J853-ALC-AP329 |
| 252 | B-改顏色 | T1-ALC-AP19 | 3.0mm厚鋁板 | ECW3D993332S-ZD1(素色白色) | 1 | | 1 | 15.127 | 1.861 | 1.861 | 1.654 | 1.654 | | J853-ALC-AP330 |
| 253 | B-改顏色 | T1-ALC-AP20 | 3.0mm厚鋁板 | ECW3D993332S-ZD1(素色白色) | 1 | | 1 | 15.127 | 1.861 | 1.861 | 1.654 | 1.654 | | J853-ALC-AP331 |
| 254 | B-改顏色 | T1-ALC-AP21 | 3.0mm厚鋁板 | ECW3D993332S-ZD1(素色白色) | 7 | | 7 | 92.482 | 1.625 | 11.375 | 1.431 | 10.017 | | J853-ALC-AP332 |
| 255 | B-改顏色 | T1-ALC-AP22 | 3.0mm厚鋁板 | ECW3D993332S-ZD1(素色白色) | 7 | | 7 | 75.416 | 1.325 | 9.276 | 1.148 | 8.033 | | J853-ALC-AP333 |

美特鋁質 有限公司
MIDI Aluminium Fabricator Ltd.


| | | | | | | | |
|---|---|---|---|---|---|---|---|
| 工 程 號： | J853 | 計算： | LHR | 日期： | 2022/2/28 | 送呈: | |
| 地盤名稱： | 錦上路-延平道 | 核對: | WSH | 日期： | 2022/3/1 | 副本: | |
| 地盤用鋁板B.M.表 | 項目類別： | 天花鋁板（T1,T2,T3）-MO2(17F~26F) | | 日期: | | | |
| BM編號: | 修改版次： | B-20220428 | A/C Code: | 總V.F.: | 717.93 | 總重量: | 6784.65 | 此BM依據**拆圖資料計算 |


| 序號 | 修改內容 | 鋁板圖號 | 鋁板名稱 | 顏色 | 實用 | 後備 | 總數 | 總重量 | 單件展開面積 | 總展開面積 | 單件V.F. | 總V.F. | 備註 | |
|---|---|---|---|---|---|---|---|---|---|---|---|---|---|---|
| | | | | | | | | | 平方米 | | 平方米 | | | 加工圖號 |
| 256 | B-改顏色 | T1-ALC-AP31 | 3.0mm厚鋁板 | ECW3D993332S-ZD1(素色白色) | 7 | | 7 | 109.386 | 1.922 | 13.455 | 1.712 | 11.983 | | J853-ALC-AP334 |
| 257 | B-改顏色 | T1-ALC-AP32 | 3.0mm厚鋁板 | ECW3D993332S-ZD1(素色白色) | 7 | | 7 | 109.142 | 1.918 | 13.425 | 1.708 | 11.954 | | J853-ALC-AP335 |
| 258 | B-改顏色 | T1-ALC-AP33 | 3.0mm厚鋁板 | ECW3D993332S-ZD1(素色白色) | 7 | | 7 | 109.142 | 1.918 | 13.425 | 1.708 | 11.954 | | J853-ALC-AP336 |
| 259 | B-改顏色 | T1-ALC-AP40 | 3.0mm厚鋁板 | ECW3D993332S-ZD1(素色白色) | 7 | | 7 | 20.589 | 0.362 | 2.532 | 0.256 | 1.794 | | J853-ALC-AP337 |
| 260 | B-改顏色 | T1-ALC-AP41 | 3.0mm厚鋁板 | ECW3D993332S-ZD1(素色白色) | 7 | | 7 | 20.589 | 0.362 | 2.532 | 0.256 | 1.794 | | J853-ALC-AP338 |
| 261 | B-改顏色 | T1-ALC-AP47 | 3.0mm厚鋁板 | ECW3D993332S-ZD1(素色白色) | 7 | | 7 | 19.880 | 0.349 | 2.445 | 0.247 | 1.727 | | J853-ALC-AP339 |
| 262 | B-改顏色 | T1-ALC-AP48 | 3.0mm厚鋁板 | ECW3D993332S-ZD1(素色白色) | 7 | | 7 | 19.880 | 0.349 | 2.445 | 0.247 | 1.727 | | J853-ALC-AP340 |
| 263 | B-改顏色 | T2-ALC-AP83 | 3.0mm厚鋁板 | EC-DG-D334232-ZD1(閃粉古銅) | 4 | | 4 | 58.983 | 1.814 | 7.255 | 1.609 | 6.435 | | J853-ALC-AP380 |
| 264 | B-改顏色 | T2-ALC-AP84 | 3.0mm厚鋁板 | EC-DG-D334232-ZD1(閃粉古銅) | 2 | | 2 | 29.512 | 1.815 | 3.630 | 1.610 | 3.220 | | J853-ALC-AP381 |
| 265 | B-改顏色 | T2-ALC-AP85 | 3.0mm厚鋁板 | EC-DG-D334232-ZD1(閃粉古銅) | 2 | | 2 | 29.512 | 1.815 | 3.630 | 1.610 | 3.220 | | J853-ALC-AP382 |
| 266 | B-改顏色 | T3-ALC-AP83 | 3.0mm厚鋁板 | EC-DG-D334232-ZD1(閃粉古銅) | 12 | | 12 | 173.356 | 1.777 | 21.323 | 1.574 | 18.892 | | J853-ALC-AP383 |
| 267 | B-改顏色 | T3-ALC-AP84 | 3.0mm厚鋁板 | EC-DG-D334232-ZD1(閃粉古銅) | 6 | | 6 | 86.558 | 1.774 | 10.647 | 1.572 | 9.432 | | J853-ALC-AP384 |
| 268 | B-改顏色 | T3-ALC-AP85 | 3.0mm厚鋁板 | EC-DG-D334232-ZD1(閃粉古銅) | 6 | | 6 | 86.558 | 1.774 | 10.647 | 1.572 | 9.432 | | J853-ALC-AP385 |
| 269 | B-改顏色 | T1-ALC-AP54 | 3.0mm厚鋁板 | EC-DG-D334232-ZD1(閃粉古銅) | 6 | | 6 | 89.928 | 1.844 | 11.061 | 1.638 | 9.825 | | J853-ALC-AP386 |
| 270 | B-改顏色 | T1-ALC-AP55 | 3.0mm厚鋁板 | EC-DG-D334232-ZD1(閃粉古銅) | 6 | | 6 | 89.719 | 1.839 | 11.036 | 1.634 | 9.801 | | J853-ALC-AP387 |
| 271 | B-改顏色 | T1-ALC-AP56 | 3.0mm厚鋁板 | EC-DG-D334232-ZD1(閃粉古銅) | 6 | | 6 | 89.719 | 1.839 | 11.036 | 1.634 | 9.801 | | J853-ALC-AP388 |
| | | | | | | | | | | | | | | |
| | | | | | | | | | | | | | | |
| | | | | 總計： | 1242 | | | 6784.65 | | 834.52 | | 717.93 | | |

美特鋁質 有限公司
MIDI Aluminium Fabricator Ltd.

| 工程號 | J853 | 地盤 | 錦上路 |
|---|---|---|---|

送地盤

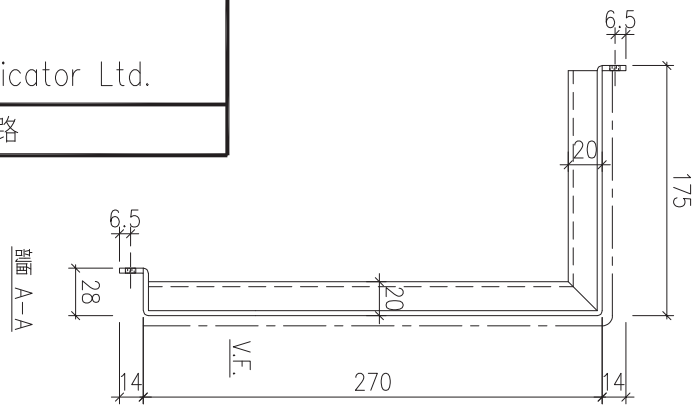

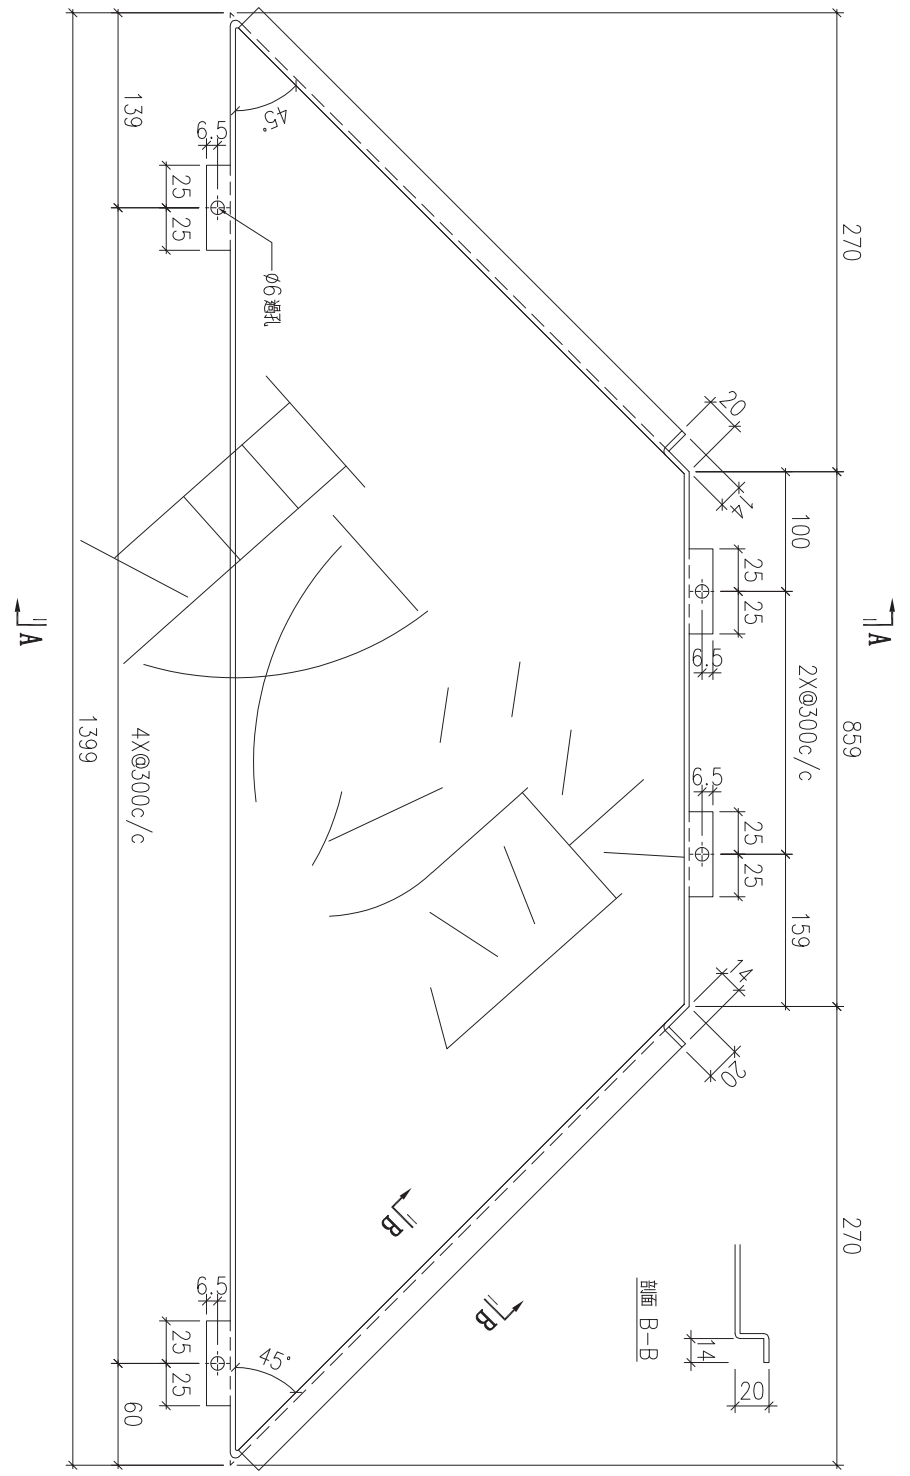

| 序號 | 物件編號 | 數量 | 安裝位置 | 樓層 |
|---|---|---|---|---|
| 01 | T2-ALC-AP01 | 10 | 見派位圖 | T2 FLAT A 6~17/F |
| 02 | T2-ALC-AP01 | 8 | 見派位圖 | T2 FLAT A 17~25/F |
| 03 | T3-ALC-AP01 | 10 | 見派位圖 | T3 FLAT A 6~17/F |
| 04 | T3-ALC-AP01 | 8 | 見派位圖 | T3 FLAT A 17~25/F |

| 名稱 | 天花鋁板加工圖 | 制圖 | LHR | 2022.2.19 | 修改 | A | | |
|---|---|---|---|---|---|---|---|---|
| 材料 | 3mm厚鋁板 (3003H14) | 復核 | - | - | 日期 | 2022.3.24 | | |
| 顏色 | EC-DG-D334232-ZD1(閃粉古銅) | 批準 | | | 圖號 | J853-ALC-AP201 | | |


美特鋁質 有限公司
MIDI Aluminium Fabricator Ltd.

| 工程號 | J853 | 地盤 | 錦上路 |
|---|---|---|---|

送地盤

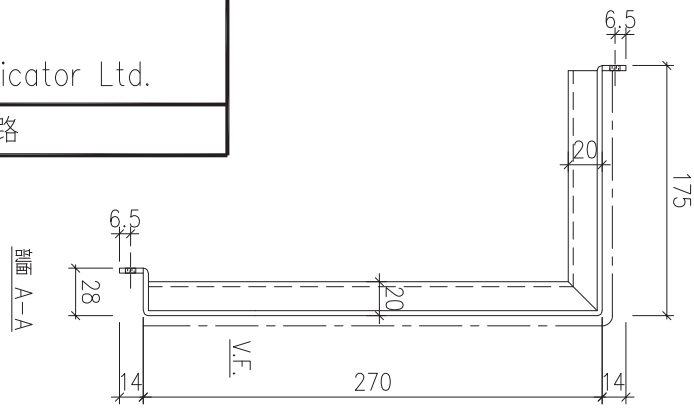


剖面 A-A

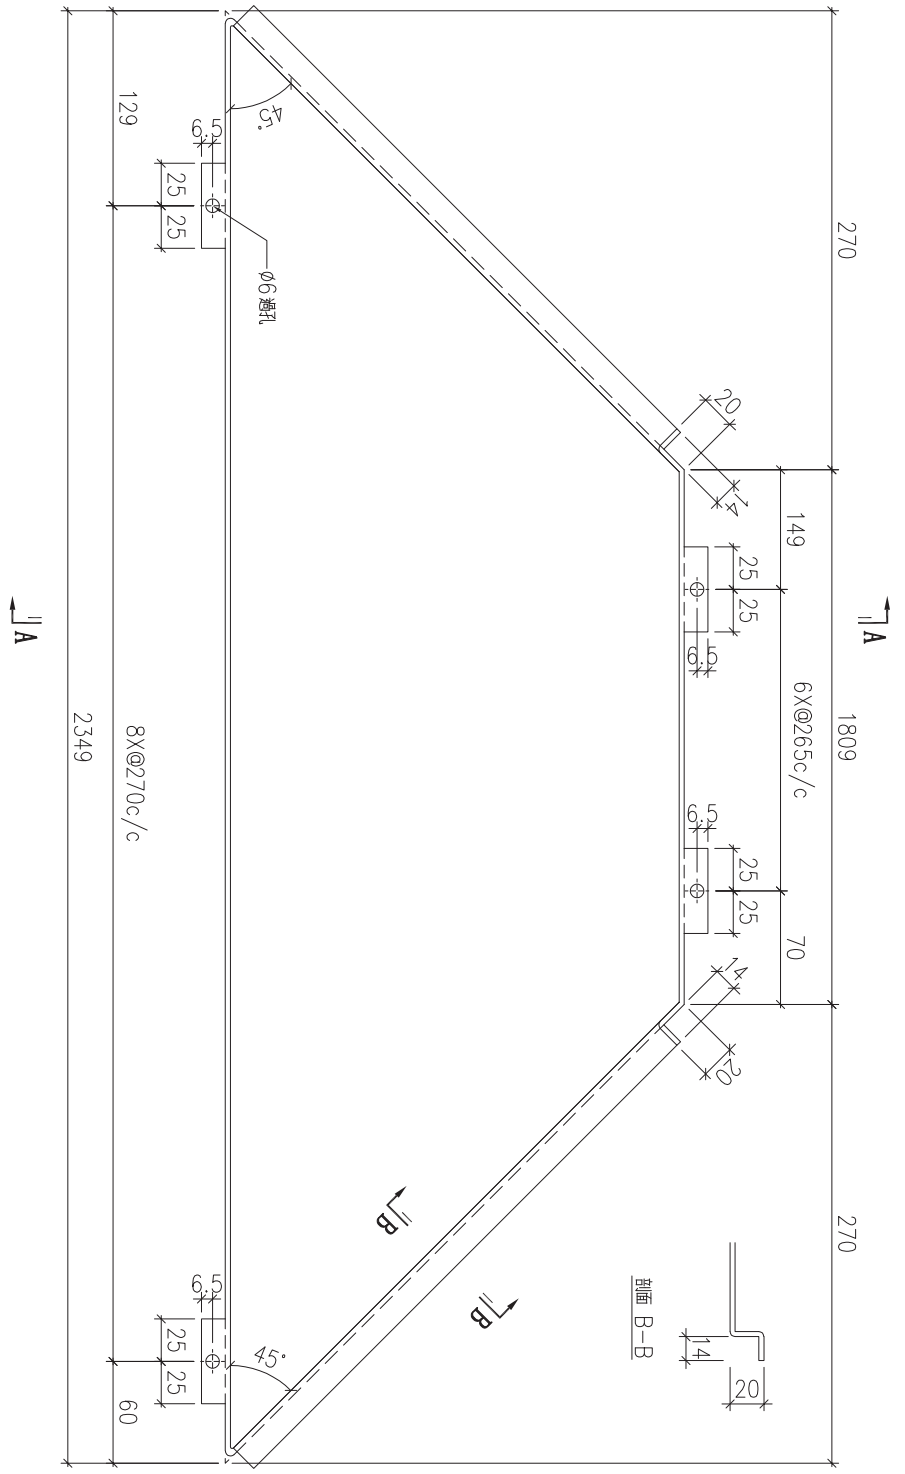


剖面 B-B





| 序號 | 物料編號 | 數量 | 安裝位置 | 樓層 |
|---|---|---|---|---|
| 01 | T2-ALC-AP07 | 9 | 見派位圖 | T2 FLAT A 6~16/F |
| 02 | T3-ALC-AP07 | 9 | 見派位圖 | T3 FLAT A 6~16/F |

| 名稱 | 天花鋁板加工圖 | 制圖 | LHR | 2022.2.19 | 修改 | | | |
|---|---|---|---|---|---|---|---|---|
| 材料 | 3mm 厚鋁板 (3003H14) | 復核 | - | - | 日期 | | | |
| 顏色 | EC-DG-D334232-ZD1(閃粉古銅) | 批準 | | | 圖號 | J853-ALC-AP202 | | |


美特鋁質 有限公司
MIDI Aluminium Fabricator Ltd.

| 工程號 | J853 | 地盤 | 錦上路 |
|---|---|---|---|

送地盤

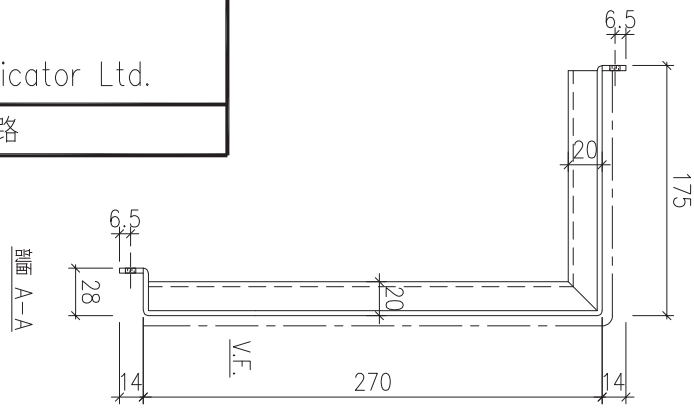


剖面 A-A

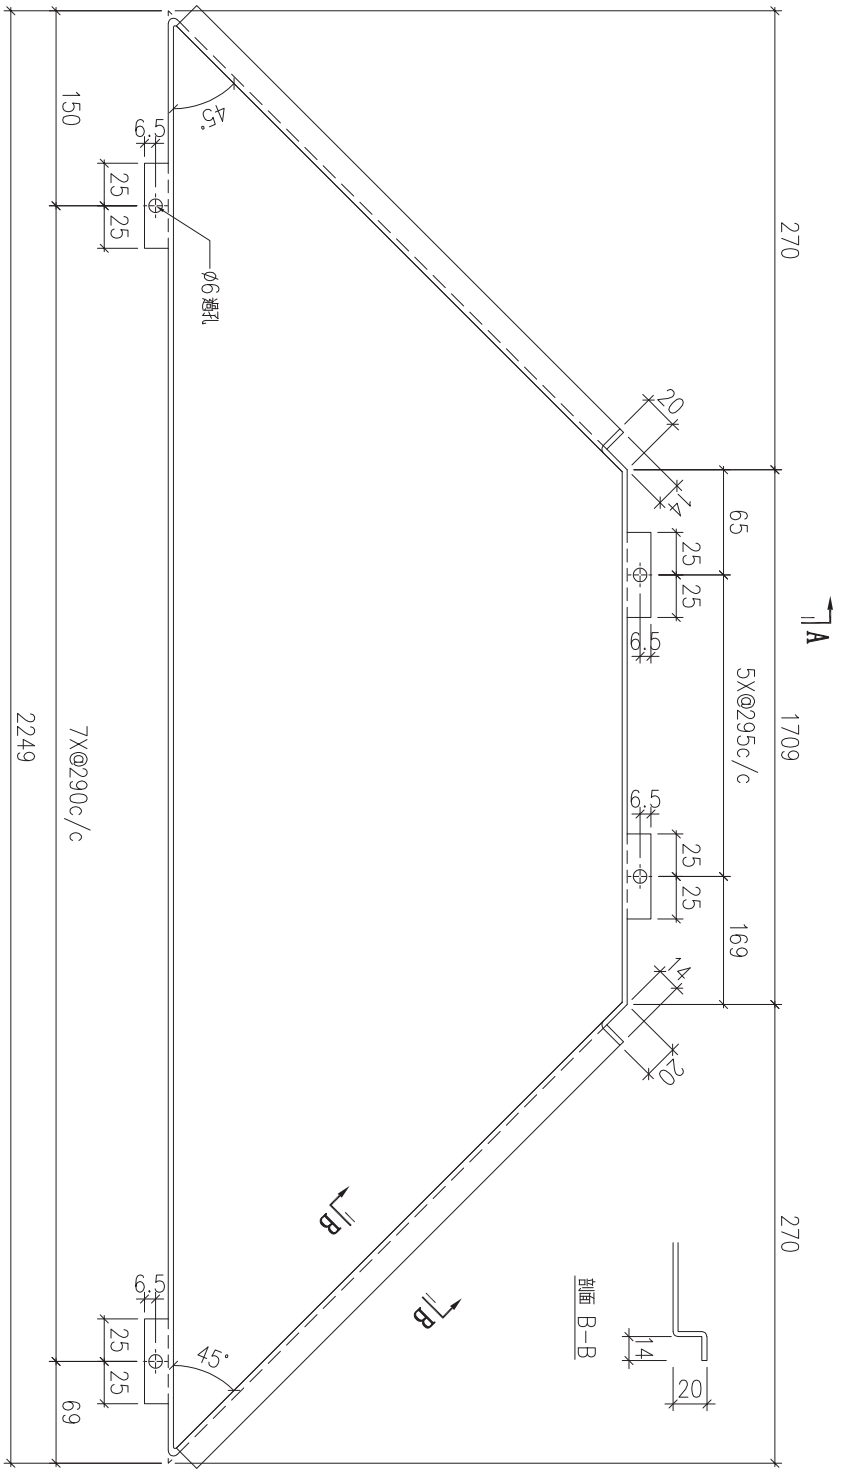


剖面 B-B





| 序號 | 物料編號 | 數量 | 安裝位置 | 樓層 |
|---|---|---|---|---|
| 01 | T2-ALC-AP13 | 9 | 見派位圖 | T2 FLAT D 6~16/F |
| 02 | T3-ALC-AP13 | 9 | 見派位圖 | T3 FLAT D 6~16/F |


| 名稱 | 天花鋁板加工圖 | 制圖 | LHR | 2022.2.19 | 修改 | | | |
|---|---|---|---|---|---|---|---|---|
| 材料 | 3mm厚鋁板 (3003H14) | 復核 | - | - | 日期 | | | |
| 顏色 | EC-DG-D334232-ZD1(閃粉古銅) | 批準 | | | 圖號 | J853-ALC-AP203 | | |

美特鋁質 有限公司
MIDI Aluminium Fabricator Ltd.

| 工程號 | J853 | 地盤 | 錦上路 |
|---|---|---|---|

送地盤

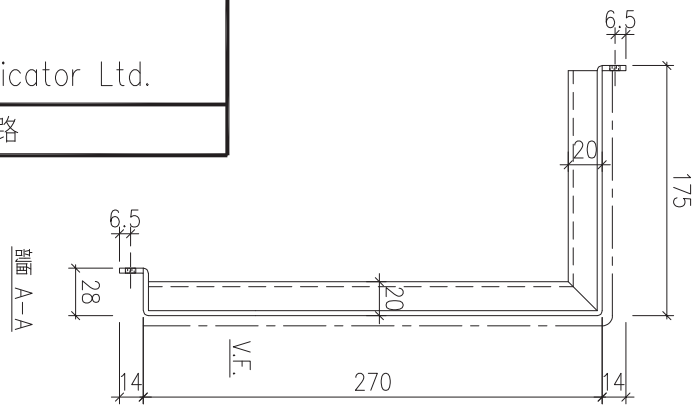

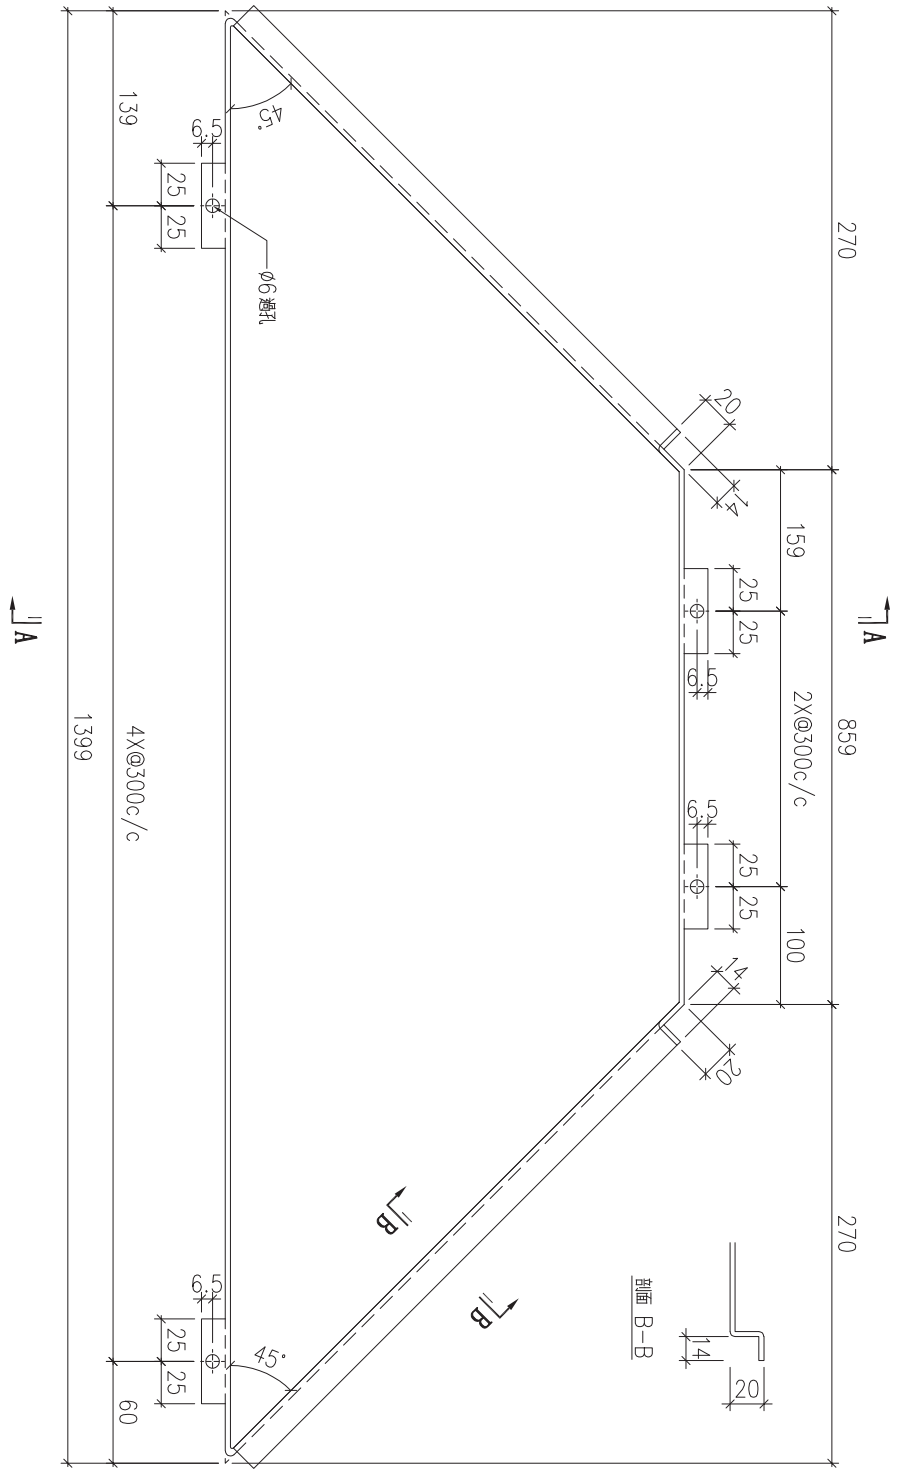

| 序號 | 物料編號 | 數量 | 安裝位置 | 樓層 |
|---|---|---|---|---|
| 01 | T3-ALC-AP19 | 10 | 見派位圖 | T3 FLAT D 6~17/F |
| 02 | | | | |

| 名稱 | 天花鋁板加工圖 | 制圖 | LHR | 2022.2.19 | 修改 | A | | |
|---|---|---|---|---|---|---|---|---|
| 材料 | 3mm厚鋁板 (3003H14) | 復核 | - | - | 日期 | 2022.3.24 | | |
| 顏色 | EC-DG-D334232-ZD1(閃粉古銅) | 批準 | | | 圖號 | J853-ALC-AP204 | | |


美特鋁質 有限公司
MIDI Aluminium Fabricator Ltd.

| 工程號 | J853 | 地盤 | 錦上路 |
|---|---|---|---|

送地盤

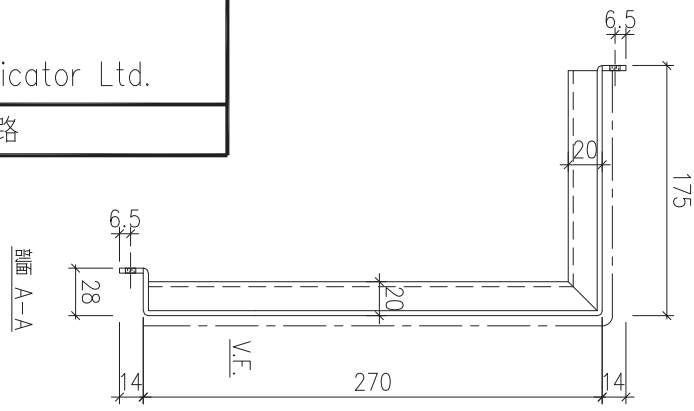


剖面 A-A

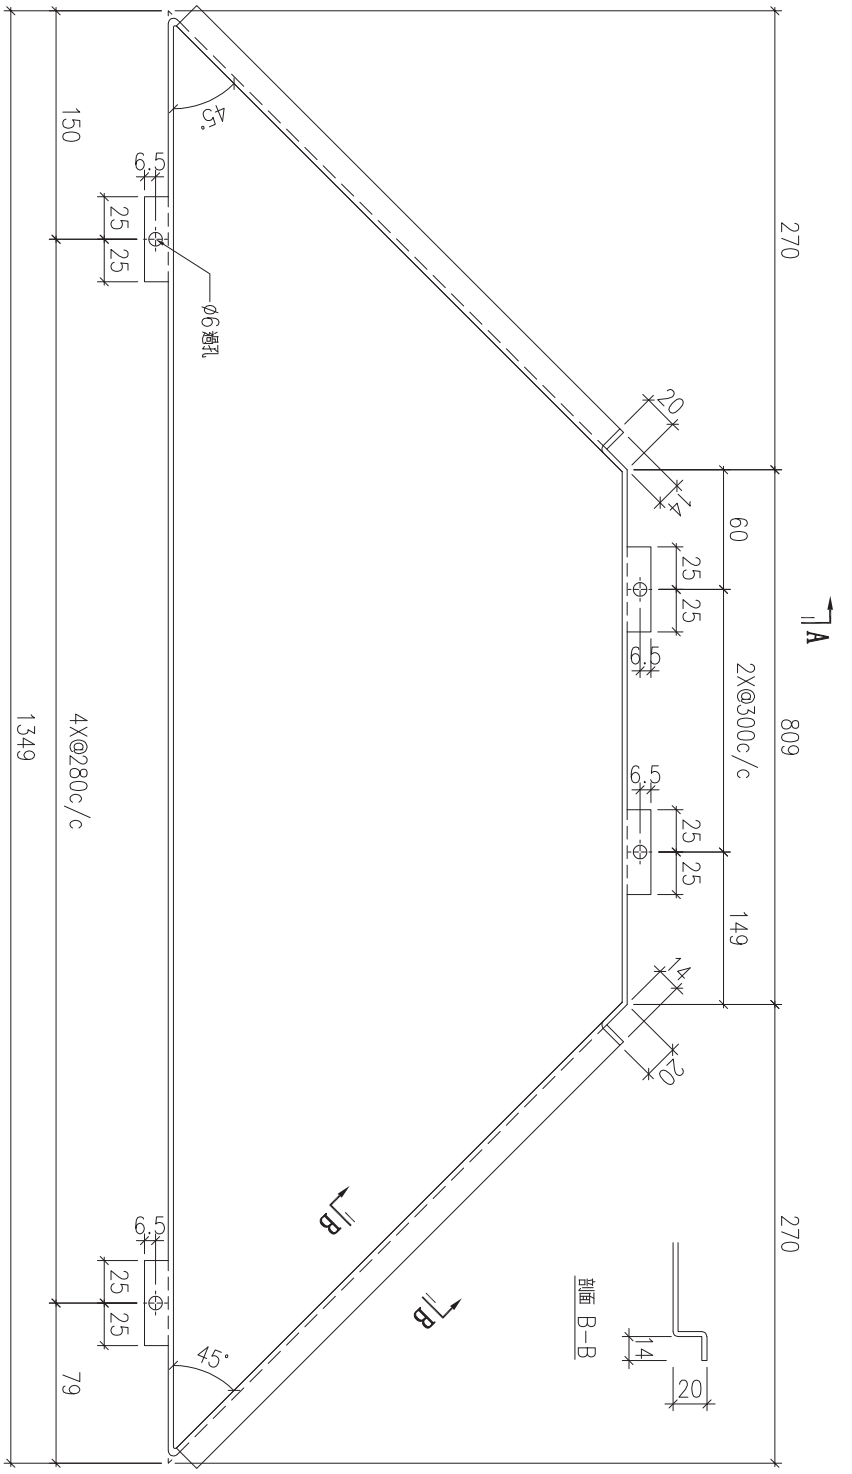


| 序號 | 物料編號 | 數量 | 安裝位置 | 樓層 |
|---|---|---|---|---|
| 01 | T2-ALC-AP25 | 18 | 見派位圖 | T2 FLAT B 6~26/F |
| 02 | T2-ALC-AP25 | 19 | 見派位圖 | T2 FLAT C 5~26/F |
| 03 | T3-ALC-AP25 | 18 | 見派位圖 | T3 FLAT B 6~26/F |
| 04 | T3-ALC-AP25 | 18 | 見派位圖 | T3 FLAT C 6~26/F |

| 序號 | 物料編號 | 數量 | 安裝位置 | 樓層 |
|---|---|---|---|---|
| 05 | T2-ALC-AP25 | 18 | 見派位圖 | T2 FLAT A 6~25/F |
| 06 | T2-ALC-AP25 | 10 | 見派位圖 | T2 FLAT D 6~17/F |
| 07 | T3-ALC-AP25 | 10 | 見派位圖 | T3 FLAT A 6~17/F |
| 08 | T3-ALC-AP25 | 8 | 見派位圖 | T3 FLAT A 17~25/F |

| 名稱 | 天花鋁板加工圖 | 制圖 | LHR | 2022.2.19 | 修改 | A | | |
|---|---|---|---|---|---|---|---|---|
| 材料 | 3mm厚鋁板 (3003H14) | 復核 | - | - | 日期 | 2022.3.24 | | |
| 顏色 | EC-DG-D334232-ZD1(閃粉古銅) | 批準 | | | 圖號 | J853-ALC-AP205 | | |

美特鋁質 有限公司
MIDI Aluminium Fabricator Ltd.

| 工程號 | J853 | 地盤 | 錦上路 |
|---|---|---|---|





| 序號 | 物料編號 | 數量 | 安裝位置 | 樓層 |
|---|---|---|---|---|
| 01 | | | | |
| 02 | T2-ALC-AP02 | 18 | 見派位圖 | T2 FLAT B 6~26/F |
| 03 | | | | |
| 04 | T3-ALC-AP02 | 18 | 見派位圖 | T3 FLAT B 6~26/F |


| 名稱 | 天花鋁板加工圖 | 制圖 | LHR | 2022.2.19 | 修改 | A | B | |
|---|---|---|---|---|---|---|---|---|
| 材料 | 3mm厚鋁板 (3003H14) | 復核 | - | - | 日期 | 2022.3.24 | 2022.5.27 | |
| 顏色 | EC-DG-D334232-ZD1(閃粉古銅) | 批準 | | | 圖號 | J853-ALC-AP206 | | |

美特鋁質 有限公司
MIDI Aluminium Fabricator Ltd.

| 工程號 | J853 | 地盤 | 錦上路 |
|---|---|---|---|

送地盤

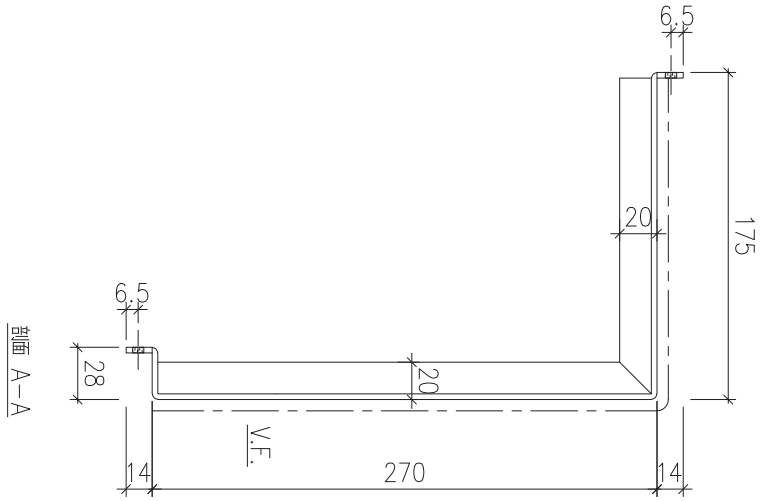

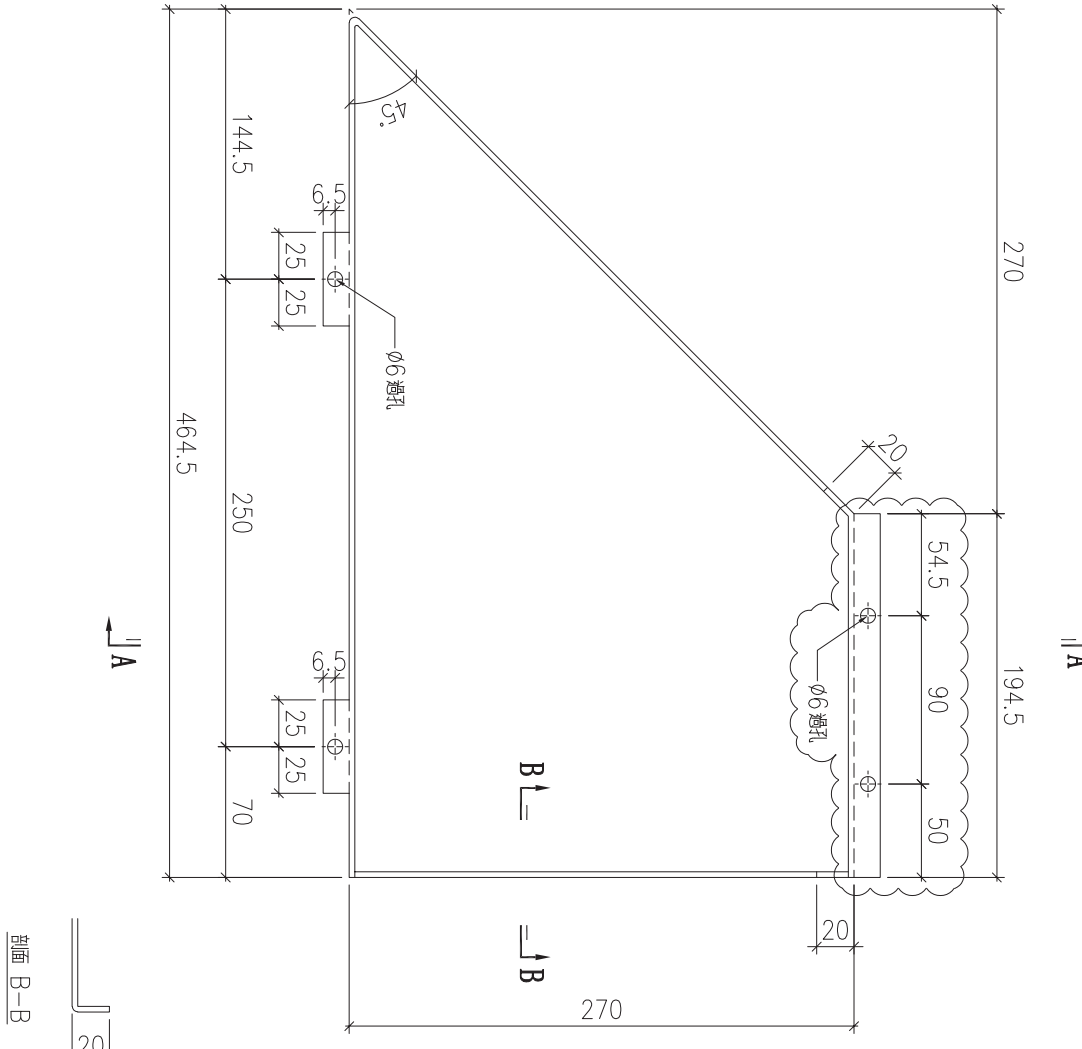




| 序號 | 物料編號 | 數量 | 安裝位置 | 樓層 |
|---|---|---|---|---|
| 01 | T3-ALC-AP03 | 10 | 見派位圖 | T3 FLAT A 6~17/F |
| 02 | | | | |

| 名稱 | 天花鋁板加工圖 | 制圖 | LHR | 2022.2.19 | 修改 | A | B | |
|---|---|---|---|---|---|---|---|---|
| 材料 | 3mm厚鋁板 (3003H14) | 復核 | - | - | 日期 | 2022.3.24 | 2022.5.27 | |
| 顏色 | EC-DG-D334232-ZD1(閃粉古銅) | 批準 | | | 圖號 | J853-ALC-AP207 | | |

美特鋁質 有限公司
MIDI Aluminium Fabricator Ltd.
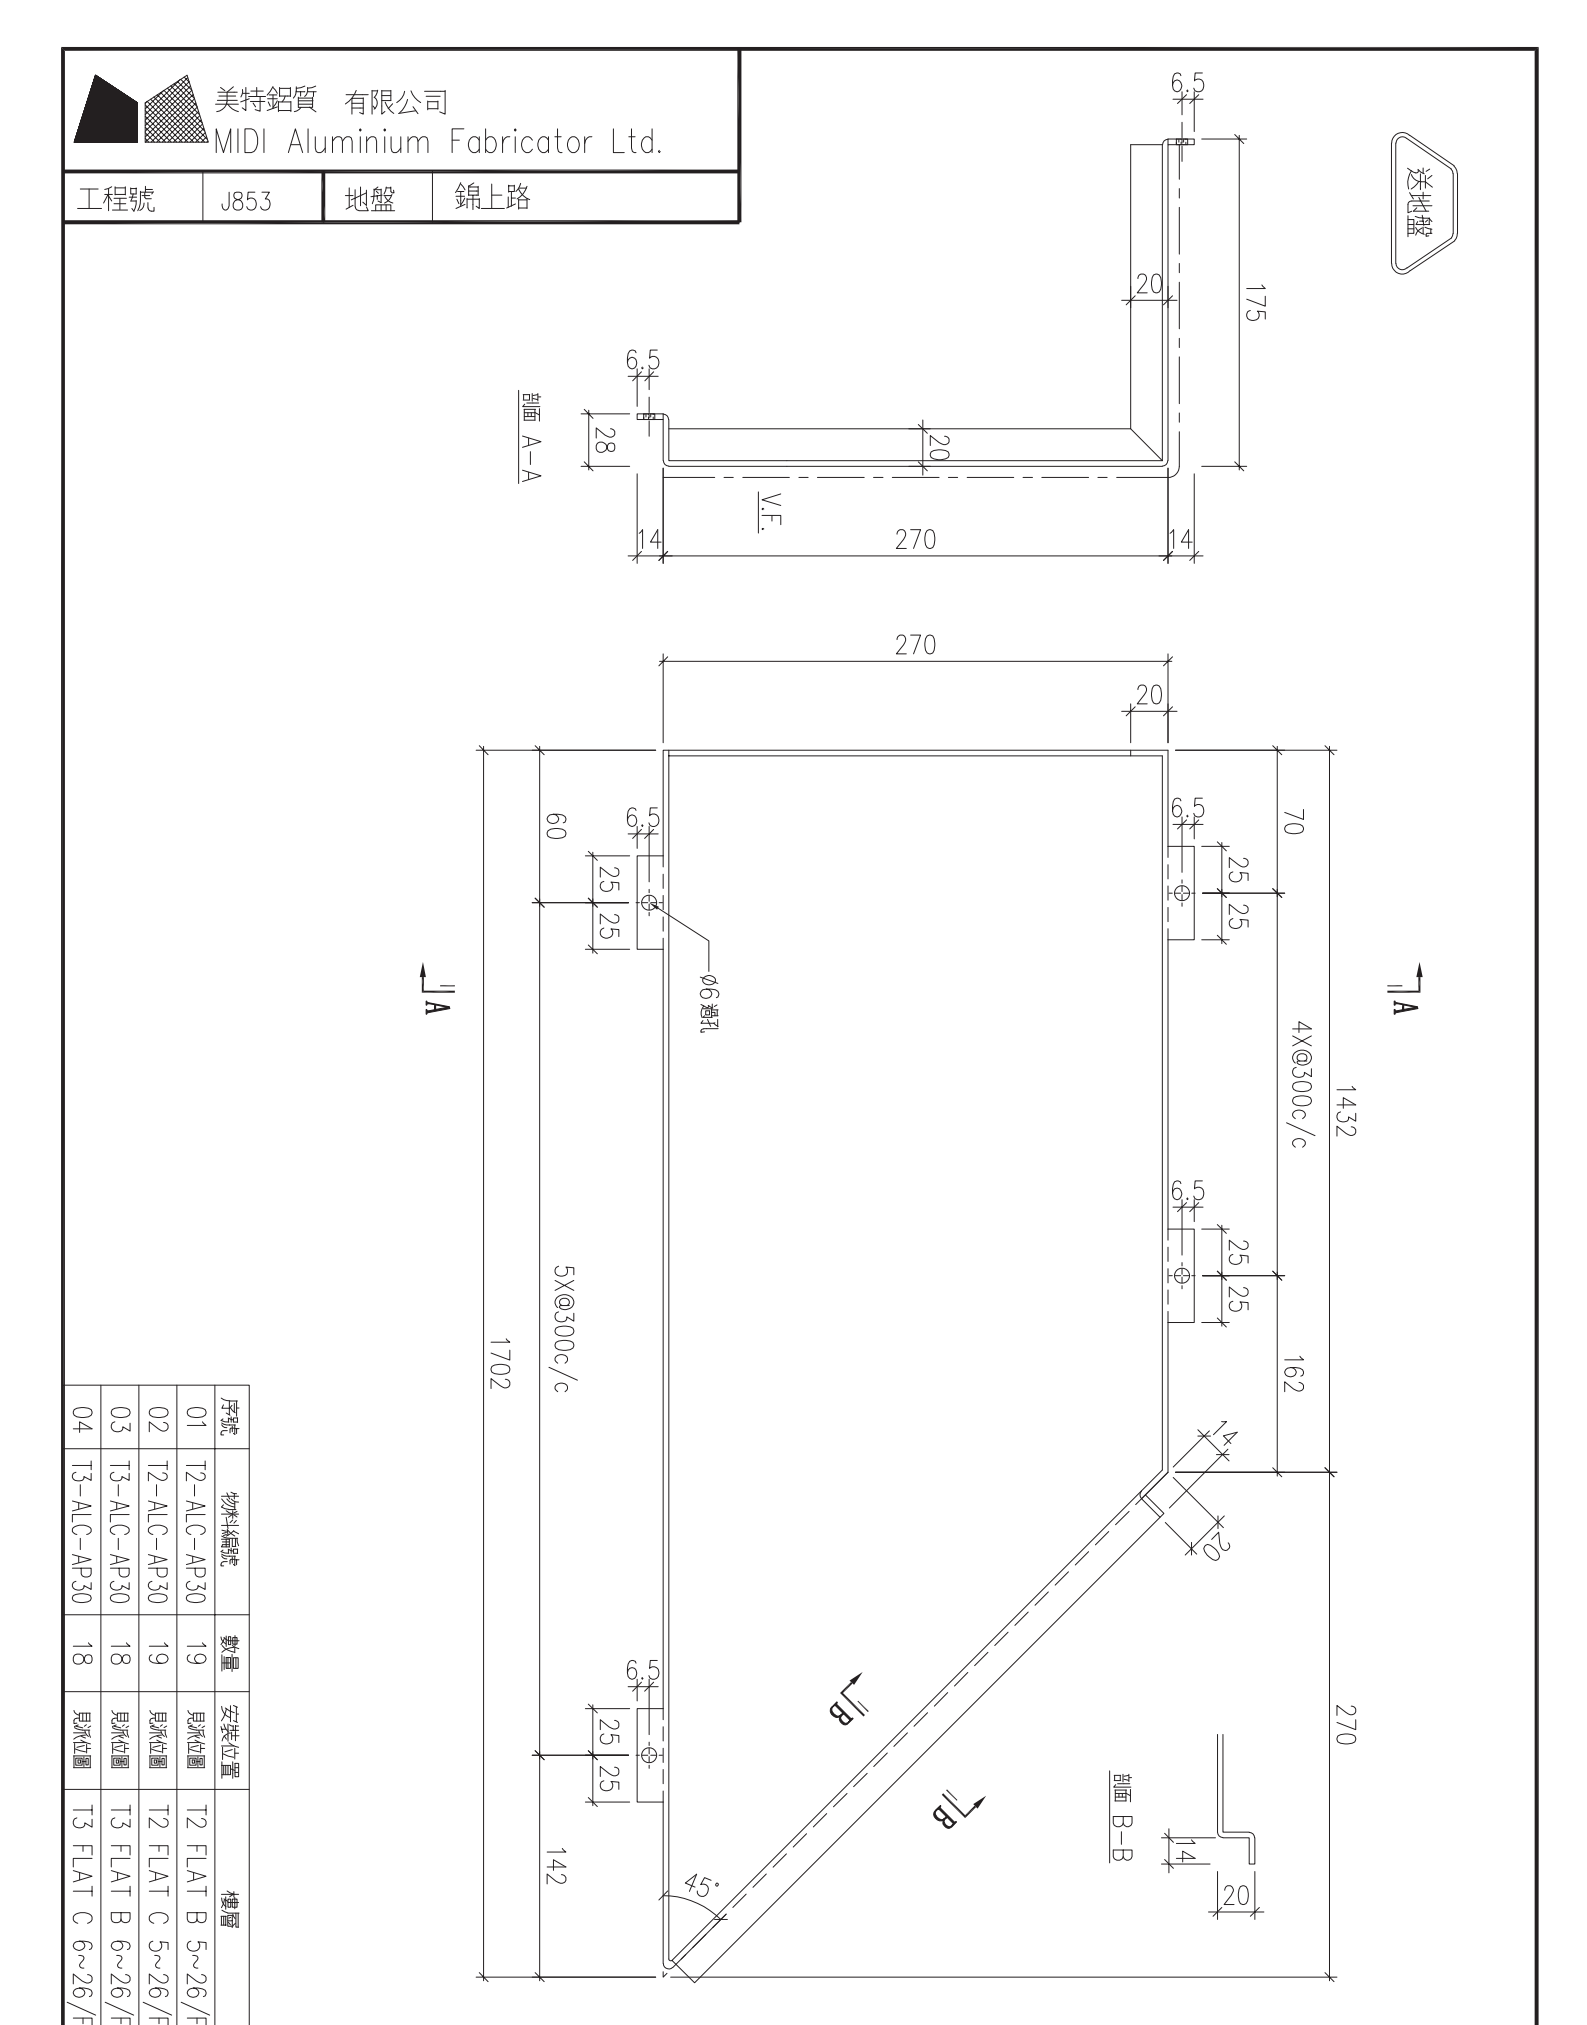
| 工程號 | J853 | 地盤 | 錦上路 |
|---|---|---|---|





| 序號 | 物料編號 | 數量 | 安裝位置 | 樓層 |
|---|---|---|---|---|
| 01 | T2-ALC-AP30 | 19 | 見派位圖 | T2 FLAT B 5~26/F |
| 02 | T2-ALC-AP30 | 19 | 見派位圖 | T2 FLAT C 5~26/F |
| 03 | T3-ALC-AP30 | 18 | 見派位圖 | T3 FLAT B 6~26/F |
| 04 | T3-ALC-AP30 | 18 | 見派位圖 | T3 FLAT C 6~26/F |

| 名稱 | 天花鋁板加工圖 | 制圖 | LHR | 2022.2.19 | 修改 | | | |
|---|---|---|---|---|---|---|---|---|
| 材料 | 3mm厚鋁板 (3003H14) | 復核 | - | - | 日期 | | | |
| 顏色 | EC-DG-D334232-ZD1(閃粉古銅) | 批準 | | | 圖號 | J853-ALC-AP208 | | |

美特鋁質 有限公司
MIDI Aluminium Fabricator Ltd.

| 工程號 | J853 | 地盤 | 錦上路 |
|---|---|---|---|

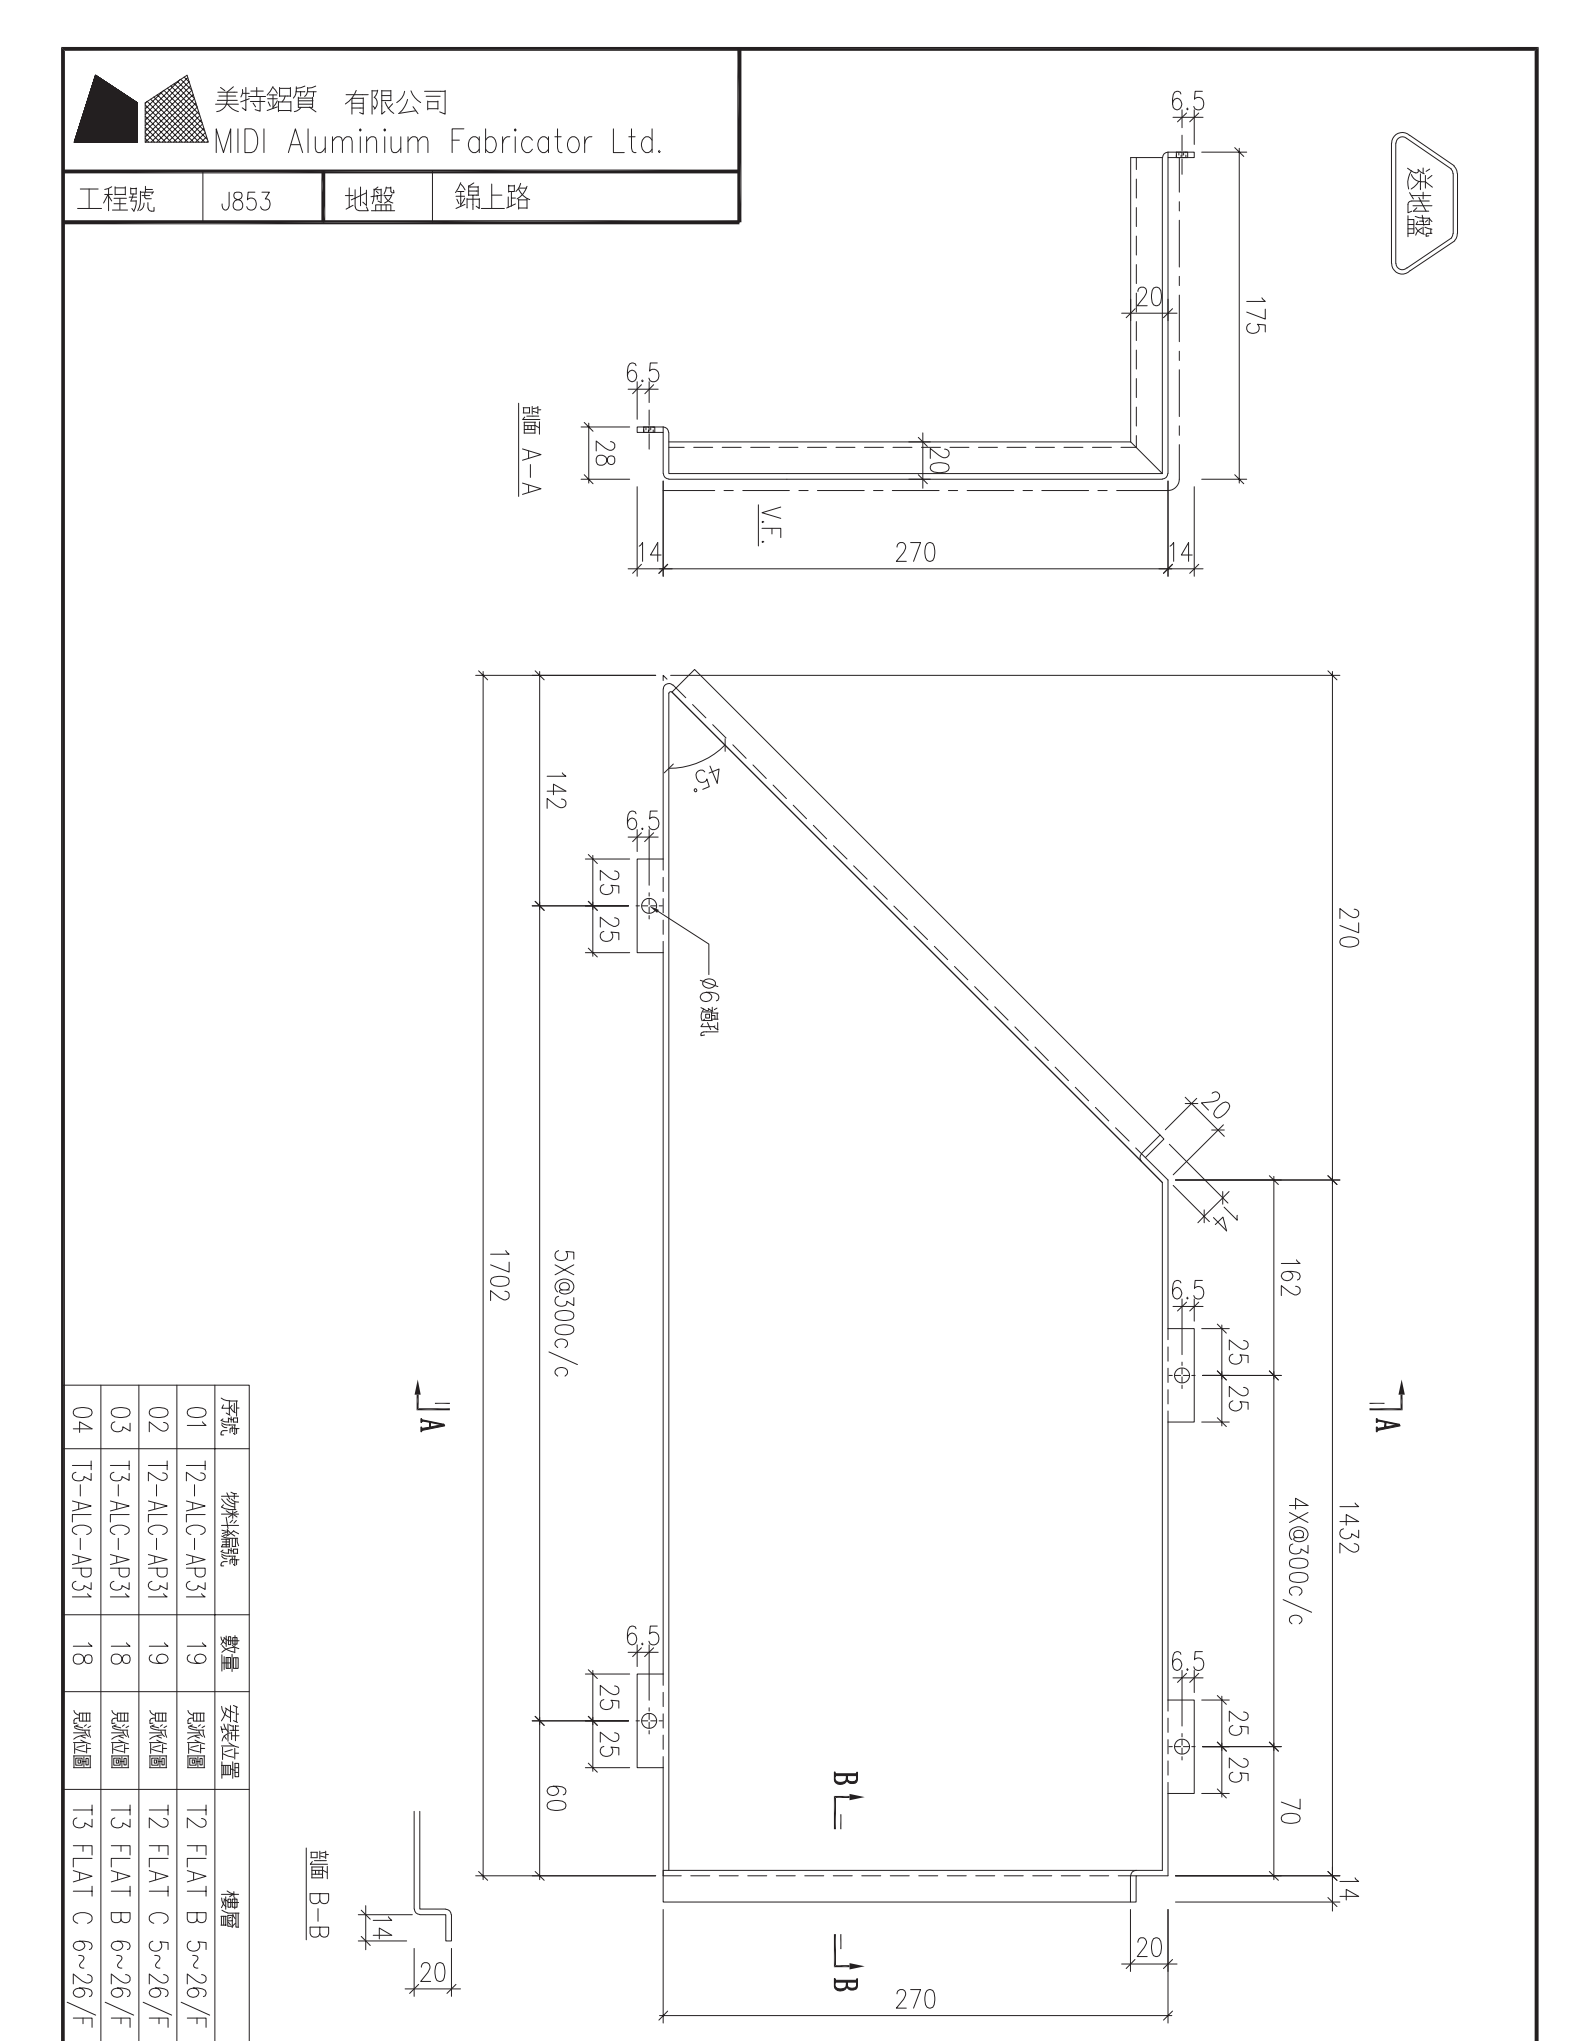



| 序號 | 物料編號 | 數量 | 安裝位置 | 樓層 |
|---|---|---|---|---|
| 01 | T2-ALC-AP31 | 19 | 見派位圖 | T2 FLAT B 5~26/F |
| 02 | T2-ALC-AP31 | 19 | 見派位圖 | T2 FLAT C 5~26/F |
| 03 | T3-ALC-AP31 | 18 | 見派位圖 | T3 FLAT B 6~26/F |
| 04 | T3-ALC-AP31 | 18 | 見派位圖 | T3 FLAT C 6~26/F |

| 名稱 | 天花鋁板加工圖 | 制圖 | LHR | 2022.2.19 | 修改 | | | |
|---|---|---|---|---|---|---|---|---|
| 材料 | 3mm厚鋁板 (3003H14) | 復核 | - | - | 日期 | | | |
| 顏色 | EC-DG-D334232-ZD1(閃粉古銅) | 批準 | | | 圖號 | J853-ALC-AP209 | | |

美特鋁質 有限公司
MIDI Aluminium Fabricator Ltd.

| 工程號 | J853 | 地盤 | 錦上路 |
|---|---|---|---|

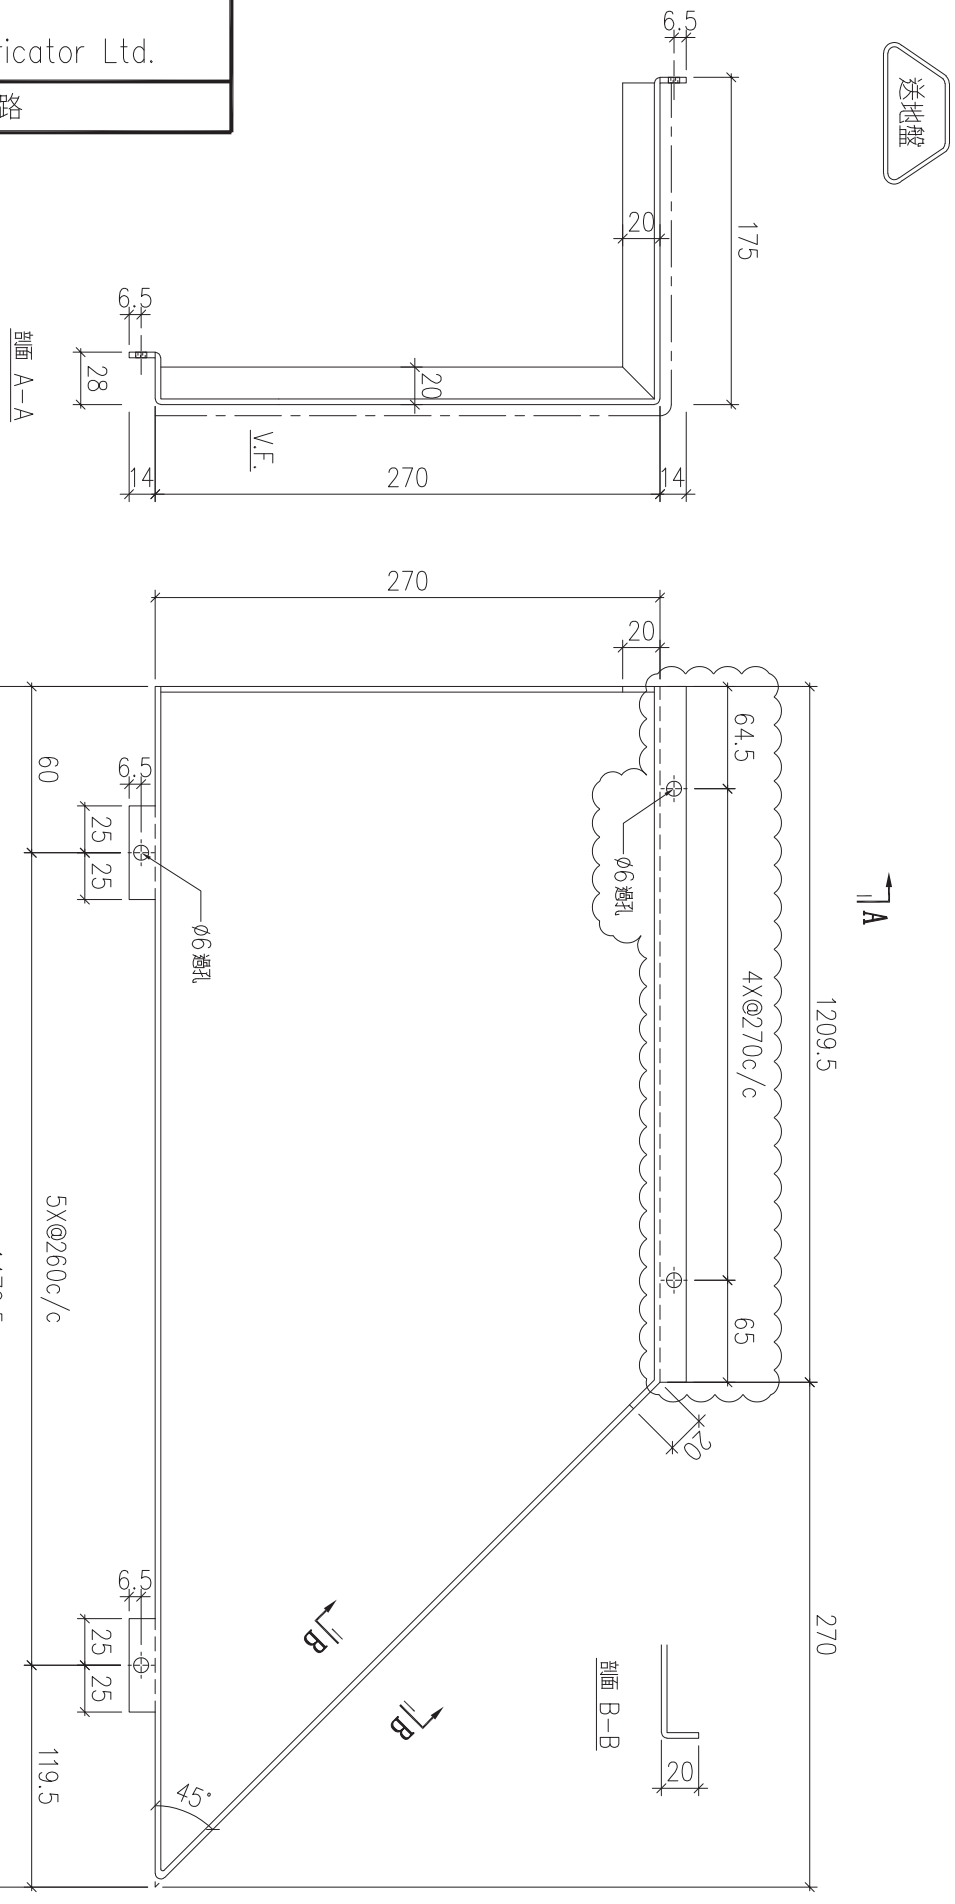



| 序號 | 物料編號 | 數量 | 安裝位置 | 樓層 |
|---|---|---|---|---|
| 01 | T2-ALC-AP14 | 9 | 見派位圖 | T2 FLAT D 6~16/F |
| 02 | T3-ALC-AP14 | 9 | 見派位圖 | T3 FLAT D 6~16/F |

| 名稱 | 天花鋁板加工圖 | 制圖 | LHR | 2022.2.19 | 修改 | A | | |
|---|---|---|---|---|---|---|---|---|
| 材料 | 3mm厚鋁板 (3003H14) | 復核 | - | - | 日期 | 2022.5.27 | | |
| 顏色 | EC-DG-D334232-ZD1(閃粉古銅) | 批準 | | | 圖號 | J853-ALC-AP210 | | |


美特鋁質 有限公司
MIDI Aluminium Fabricator Ltd.

| 工程號 | J853 | 地盤 | 錦上路 |
|---|---|---|---|

送地盤

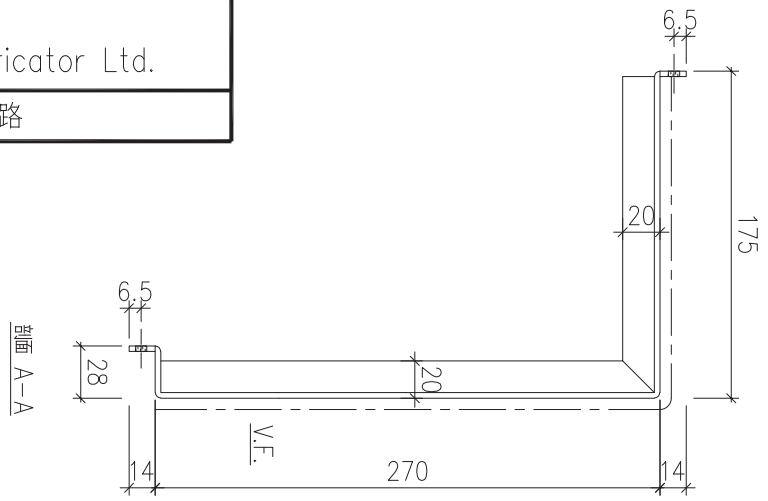


剖面 A-A

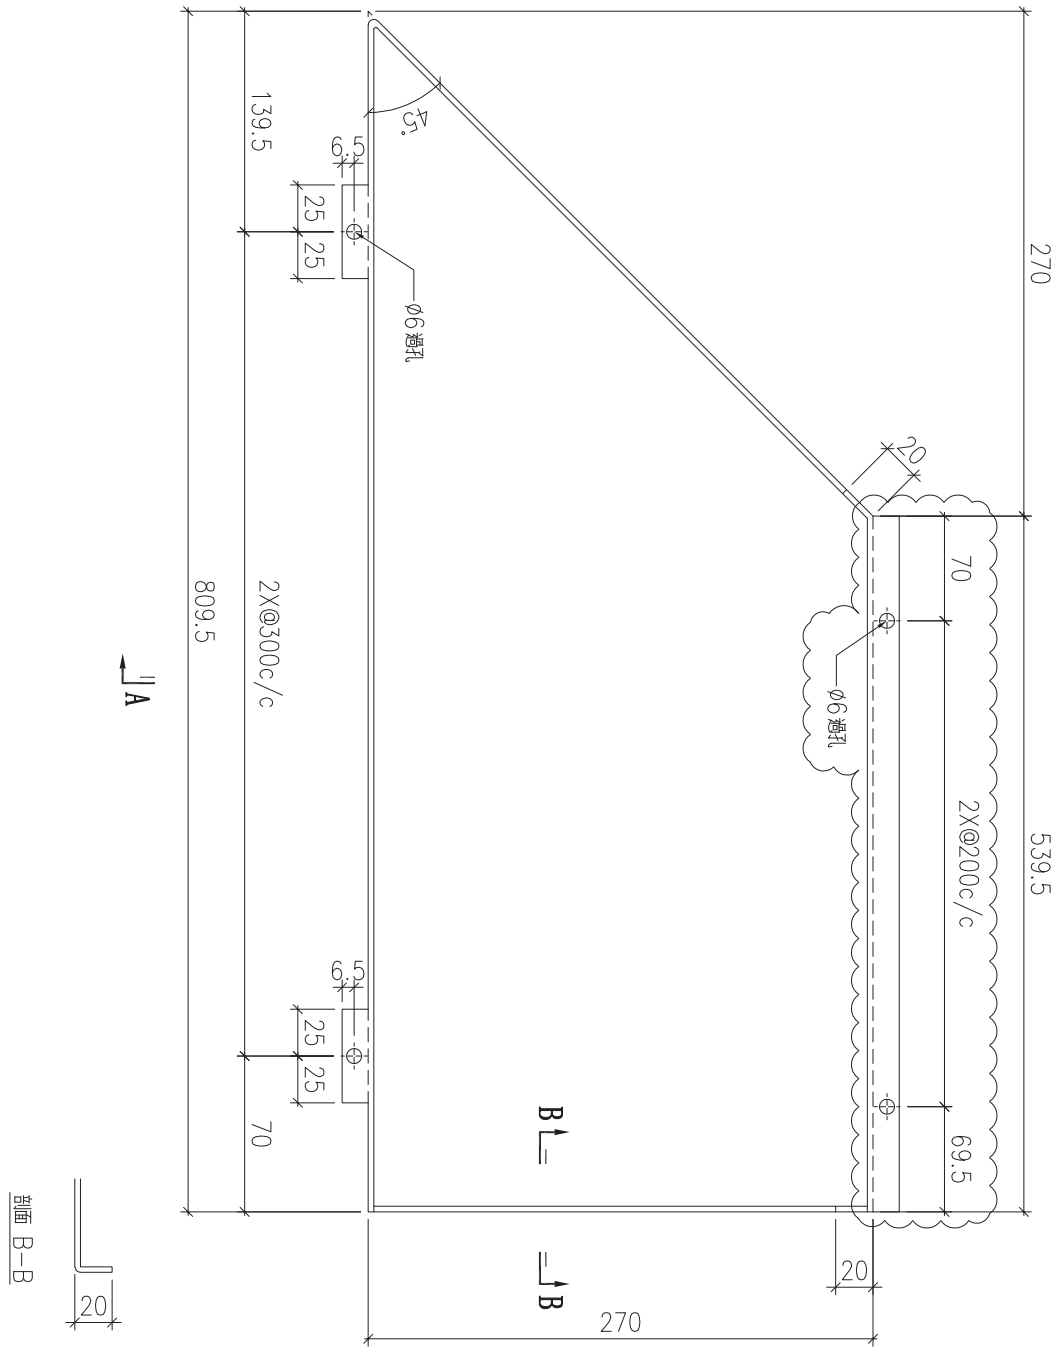


剖面 B-B





| 序號 | 物料編號 | 數量 | 安裝位置 | 樓層 |
|---|---|---|---|---|
| 01 | T2-ALC-AP15 | 9 | 見派位圖 | T2 FLAT D 6~16/F |
| 02 | T3-ALC-AP15 | 9 | 見派位圖 | T3 FLAT D 6~16/F |

| 名稱 | 天花鋁板加工圖 | 制圖 | LHR | 2022.2.19 | 修改 | A | | |
|---|---|---|---|---|---|---|---|---|
| 材料 | 3mm厚鋁板 (3003H14) | 復核 | - | - | 日期 | 2022.5.27 | | |
| 顏色 | EC-DG-D334232-ZD1(閃粉古銅) | 批準 | | | 圖號 | J853-ALC-AP211 | | |


美特鋁質 有限公司
MIDI Aluminium Fabricator Ltd.

| 工程號 | J853 | 地盤 | 錦上路 |
|---|---|---|---|

送地盤

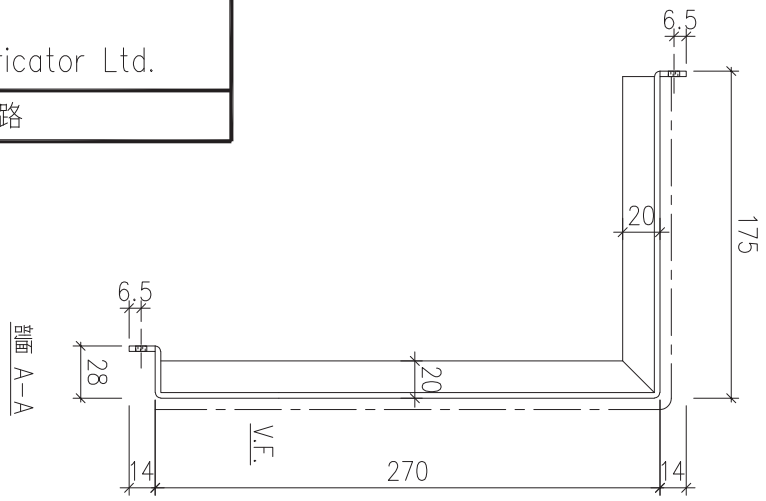


剖面 A-A

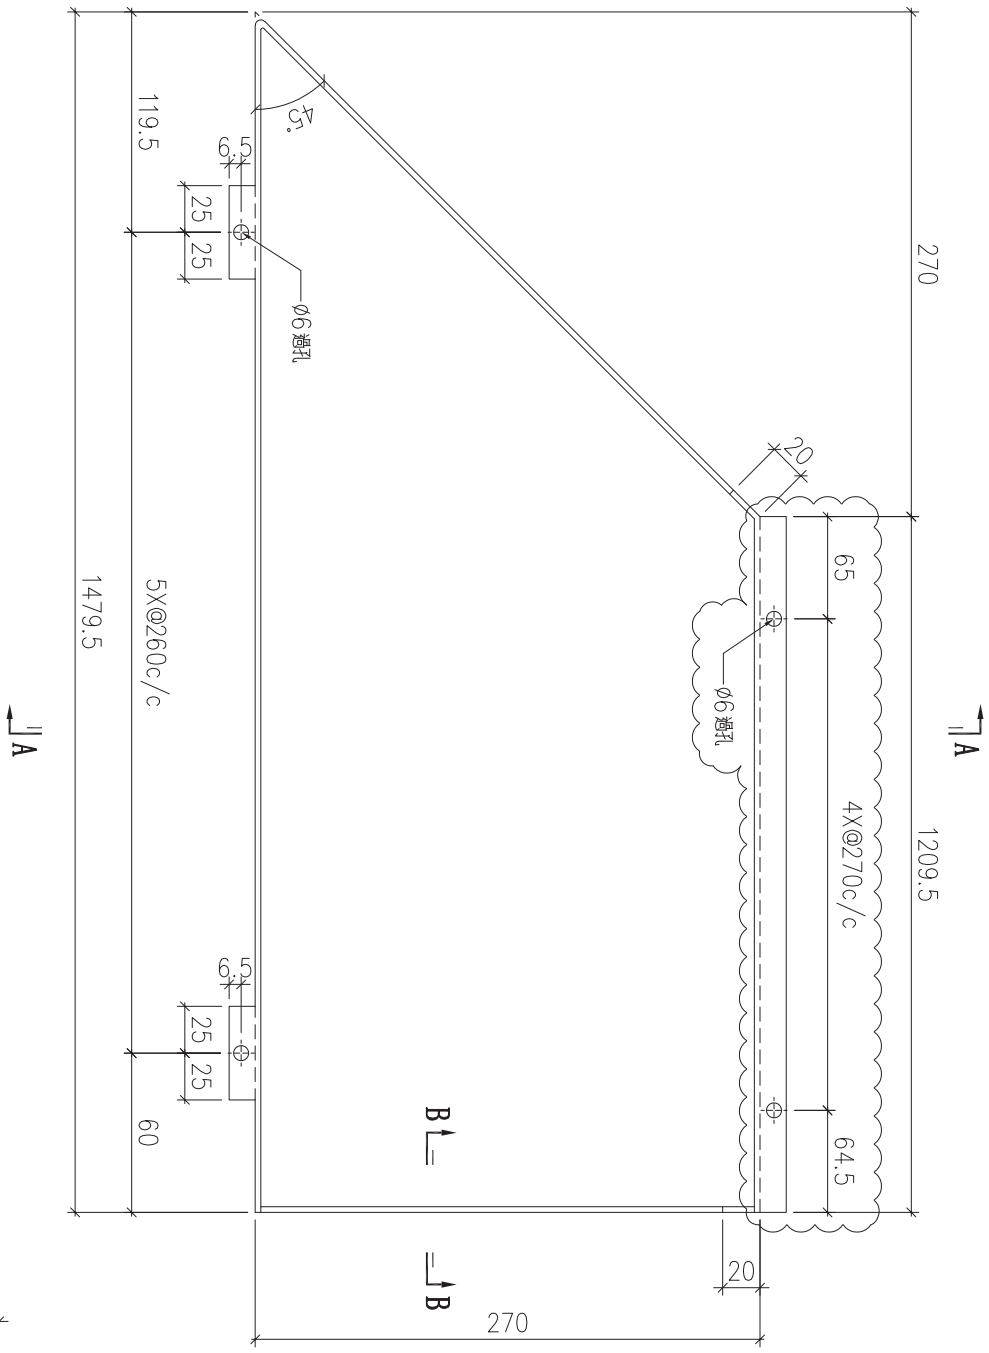


剖面 B-B




| 序號 | 物料編號 | 數量 | 安裝位置 | 樓層 |
|---|---|---|---|---|
| 01 | T2-ALC-AP08 | 9 | 見派位圖 | T2 FLAT A 6~16/F |
| 02 | T3-ALC-AP08 | 9 | 見派位圖 | T3 FLAT A 6~16/F |

| 名稱 | 天花鋁板加工圖 | 制圖 | LHR | 2022.2.19 | 修改 | A | | |
|---|---|---|---|---|---|---|---|---|
| 材料 | 3mm厚鋁板 (3003H14) | 復核 | - | - | 日期 | 2022.5.27 | | |
| 顏色 | EC-DG-D334232-ZD1(閃粉古銅) | 批準 | | | 圖號 | J853-ALC-AP212 | | |

美特鋁質 有限公司
MIDI Aluminium Fabricator Ltd.

| 工程號 | J853 | 地盤 | 錦上路 |
|---|---|---|---|





| 序號 | 物料編號 | 數量 | 安裝位置 | 樓層 |
|---|---|---|---|---|
| 01 | T2-ALC-AP09 | 9 | 見派位圖 | T2 FLAT A 6~16/F |
| 02 | T3-ALC-AP09 | 9 | 見派位圖 | T3 FLAT A 6~16/F |


| 名稱 | 天花鋁板加工圖 | 制圖 | LHR | 2022.2.19 | 修改 | A | | |
|---|---|---|---|---|---|---|---|---|
| 材料 | 3mm厚鋁板 (3003H14) | 復核 | - | - | 日期 | 2022.5.27 | | |
| 顏色 | EC-DG-D334232-ZD1(閃粉古銅) | 批準 | | | 圖號 | J853-ALC-AP213 | | |

美特鋁質 有限公司
MIDI Aluminium Fabricator Ltd.

| 工程號 | J853 | 地盤 | 錦上路 |
|---|---|---|---|

送地盤

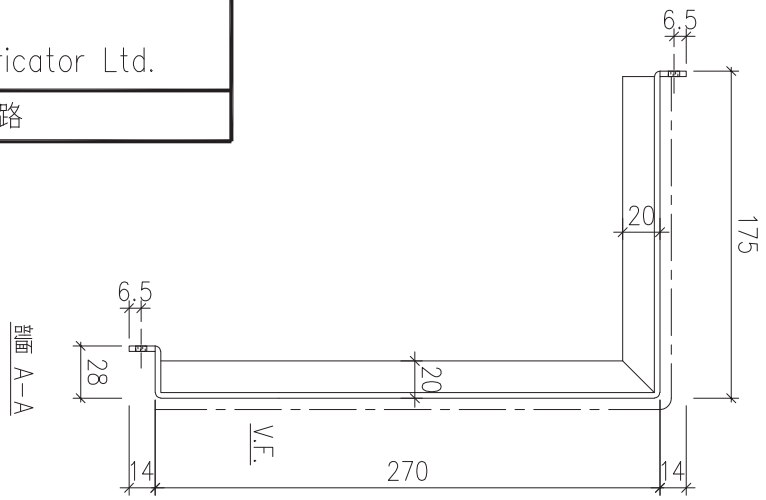

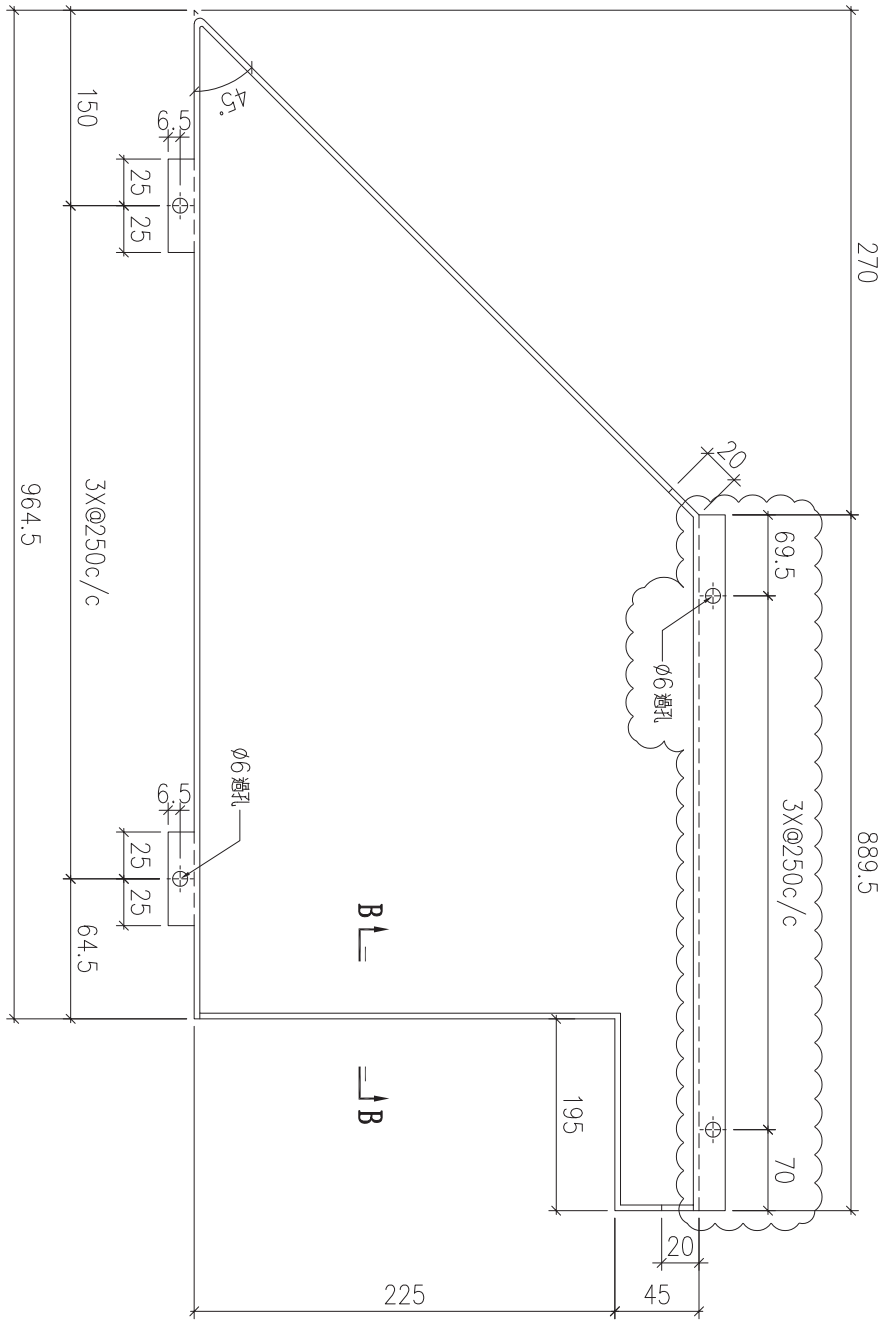

| 序號 | 物料編號 | 數量 | 安裝位置 | 樓層 |
|---|---|---|---|---|
| 01 | | | | |
| 02 | T2-ALC-AP20 | 18 | 見派位圖 | T2 FLAT C 6~26/F |
| 03 | | | | |
| 04 | T3-ALC-AP20 | 18 | 見派位圖 | T3 FLAT C 6~26/F |
| 05 | | | | |


| 名稱 | 天花鋁板加工圖 | 制圖 | LHR | 2022.2.19 | 修改 | A | B | |
|---|---|---|---|---|---|---|---|---|
| 材料 | 3mm厚鋁板 (3003H14) | 復核 | - | - | 日期 | 2022.3.24 | 2022.5.27 | |
| 顏色 | EC-DG-D334232-ZD1(閃粉古銅) | 批準 | | | 圖號 | J853-ALC-AP214 | | |

美特鋁質 有限公司
MIDI Aluminium Fabricator Ltd.

| 工程號 | J853 | 地盤 | 錦上路 |
|---|---|---|---|

送地盤

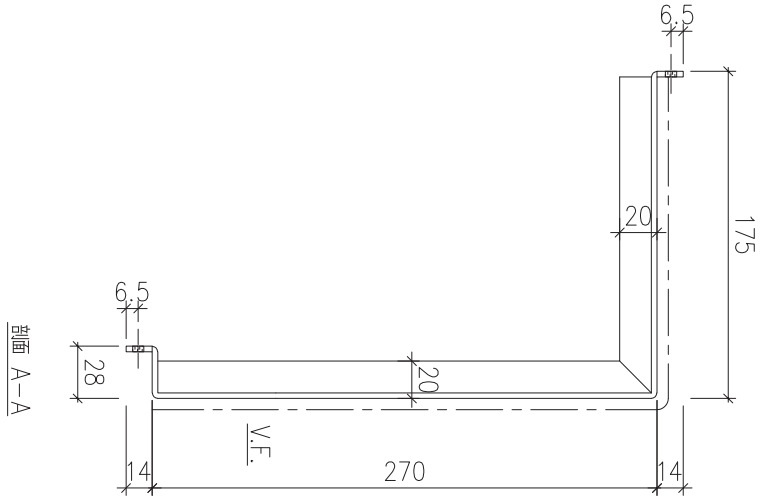

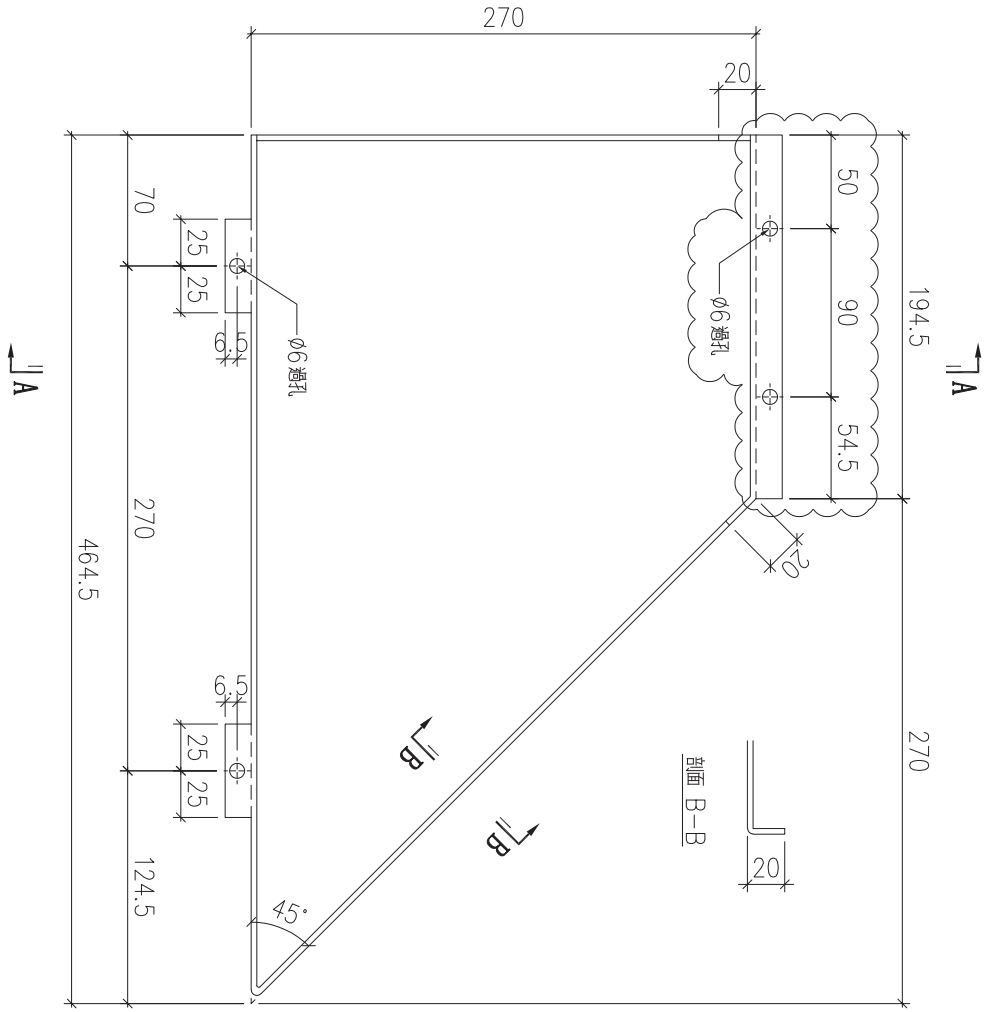




| 序號 | 物料編號 | 數量 | 安裝位置 | 樓層 |
|---|---|---|---|---|
| 01 | T2-ALC-AP21 | 10 | 見派位圖 | T2 FLAT D 6~17/F |

| 名稱 | 天花鋁板加工圖 | 制圖 | LHR | 2022.2.19 | 修改 | A | B | |
|---|---|---|---|---|---|---|---|---|
| 材料 | 3mm厚鋁板 (3003H14) | 復核 | - | - | 日期 | 2022.3.24 | 2022.5.27 | |
| 顏色 | EC-DG-D334232-ZD1(閃粉古銅) | 批準 | | | 圖號 | J853-ALC-AP215 | | |

美特鋁質 有限公司
MIDI Aluminium Fabricator Ltd.
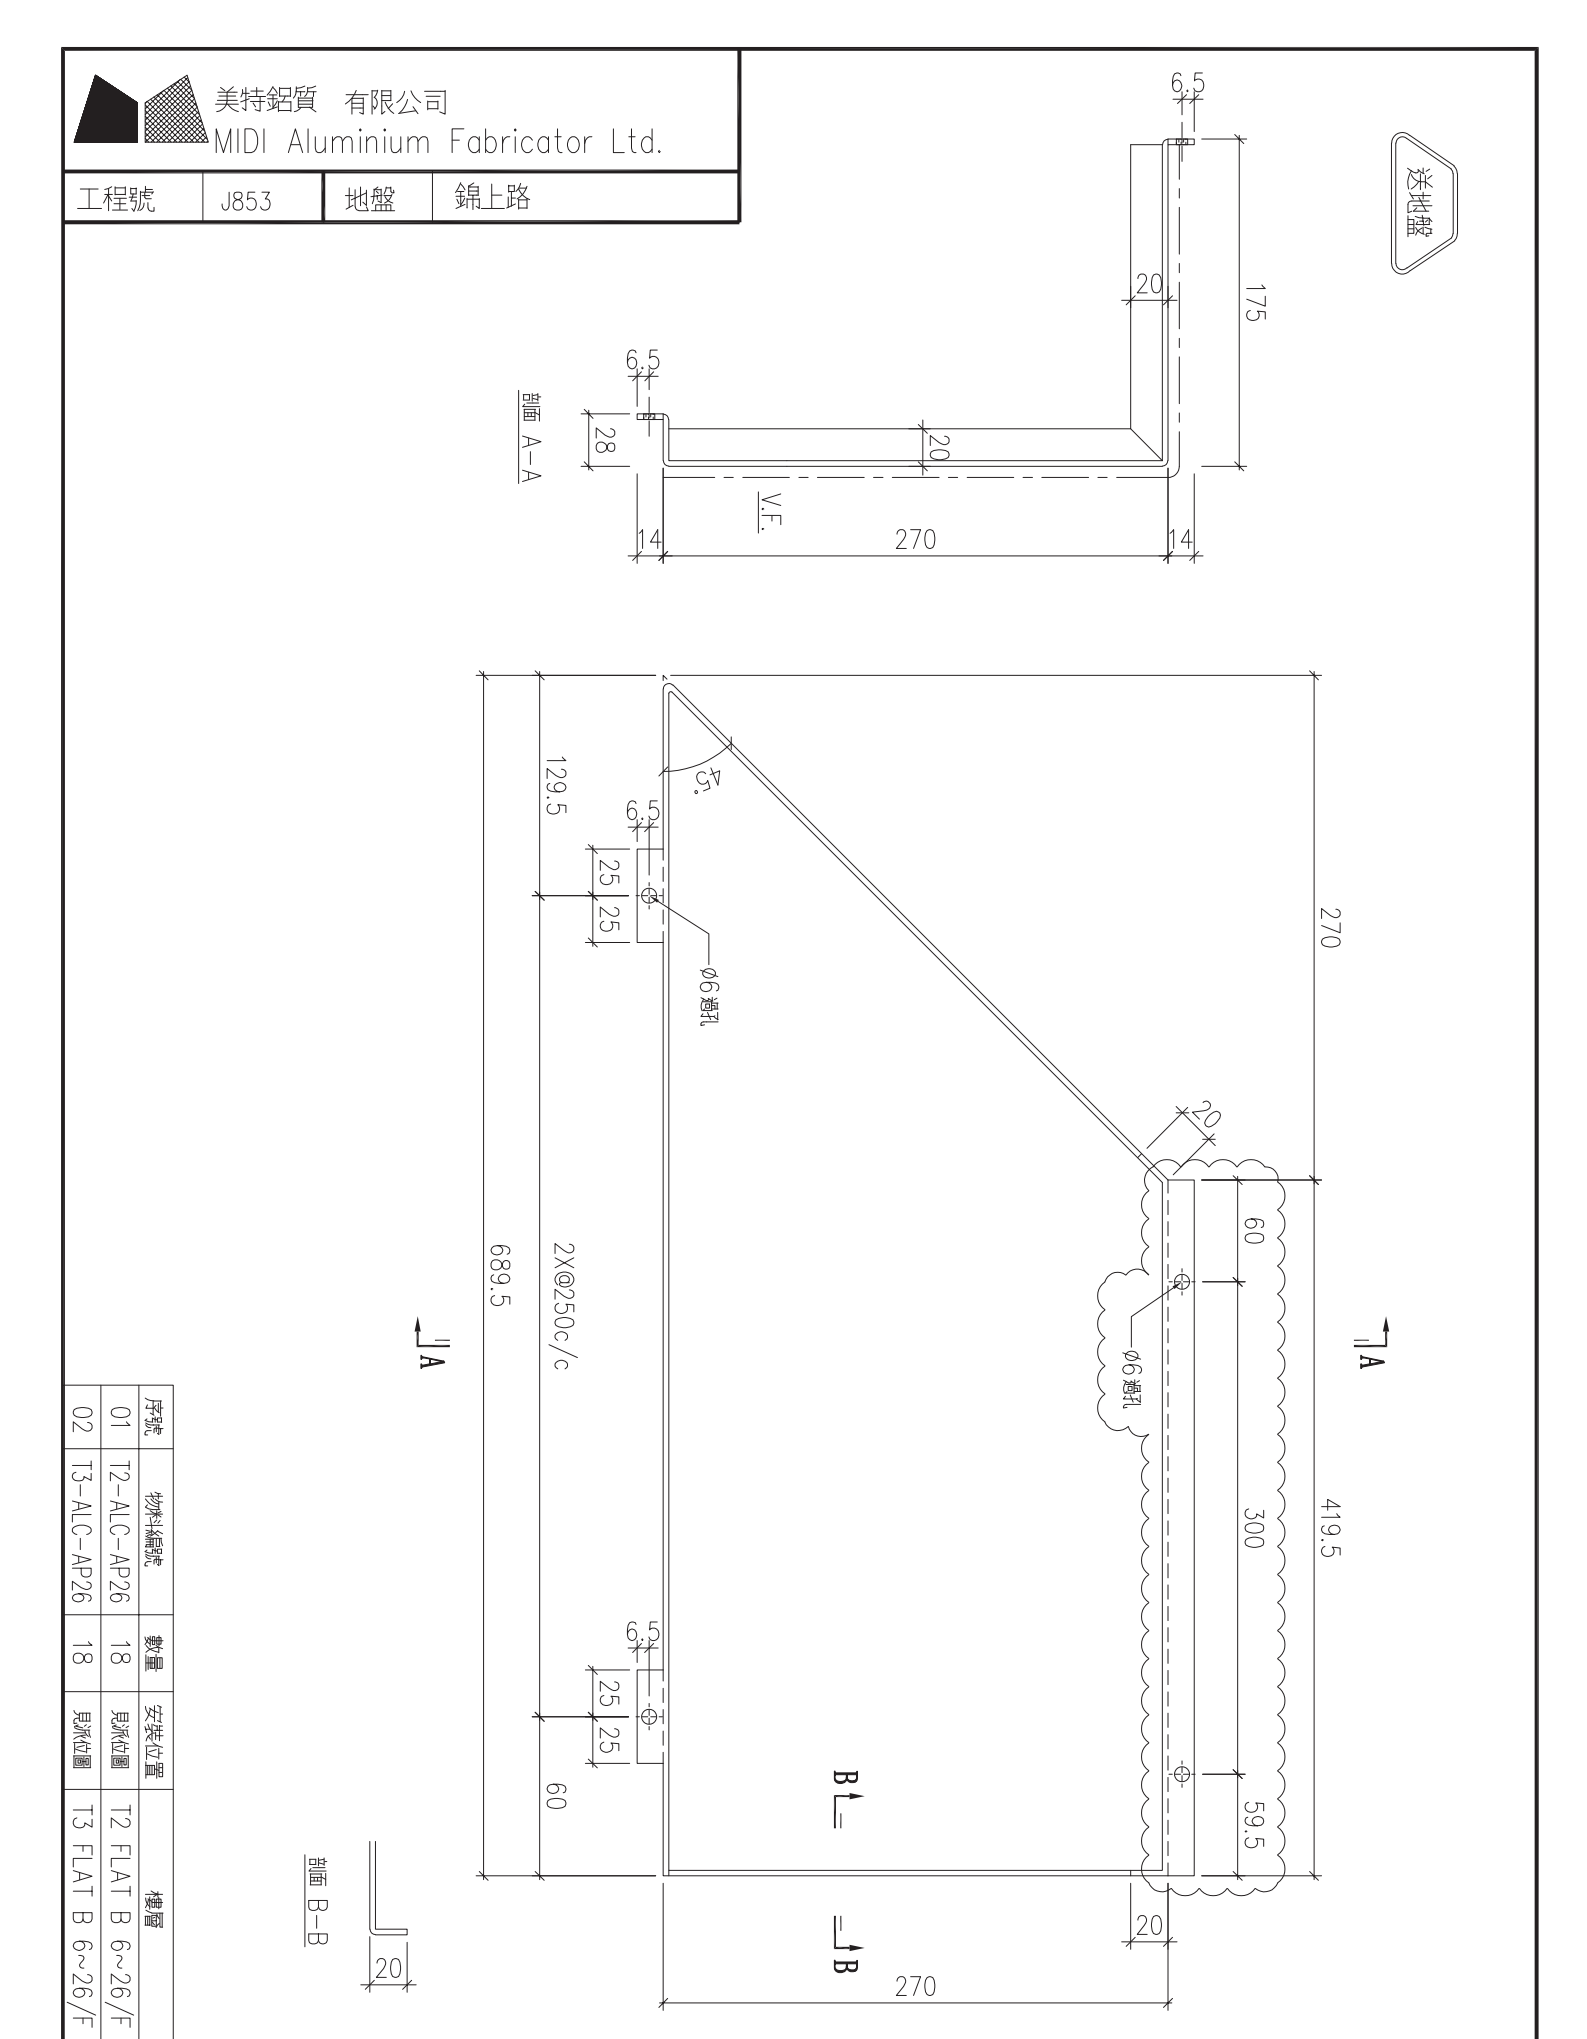
| 工程號 | J853 | 地盤 | 錦上路 |
|---|---|---|---|





| 序號 | 物料編號 | 數量 | 安裝位置 | 樓層 |
|---|---|---|---|---|
| 01 | T2-ALC-AP26 | 18 | 見派位圖 | T2 FLAT B 6~26/F |
| 02 | T3-ALC-AP26 | 18 | 見派位圖 | T3 FLAT B 6~26/F |

| 名稱 | 天花鋁板加工圖 | 制圖 | LHR | 2022.2.19 | 修改 | A | B | C |
|---|---|---|---|---|---|---|---|---|
| 材料 | 3mm厚鋁板 (3003H14) | 復核 | - | - | 日期 | 2020.3.27 | 2022.4.27 | 2022.5.27 |
| 顏色 | EC-DG-D334232-ZD1(閃粉古銅) | 批準 | | | 圖號 | J853-ALC-AP216 | | |

美特鋁質 有限公司
MIDI Aluminium Fabricator Ltd.

| 工程號 | J853 | 地盤 | 錦上路 |
|---|---|---|---|

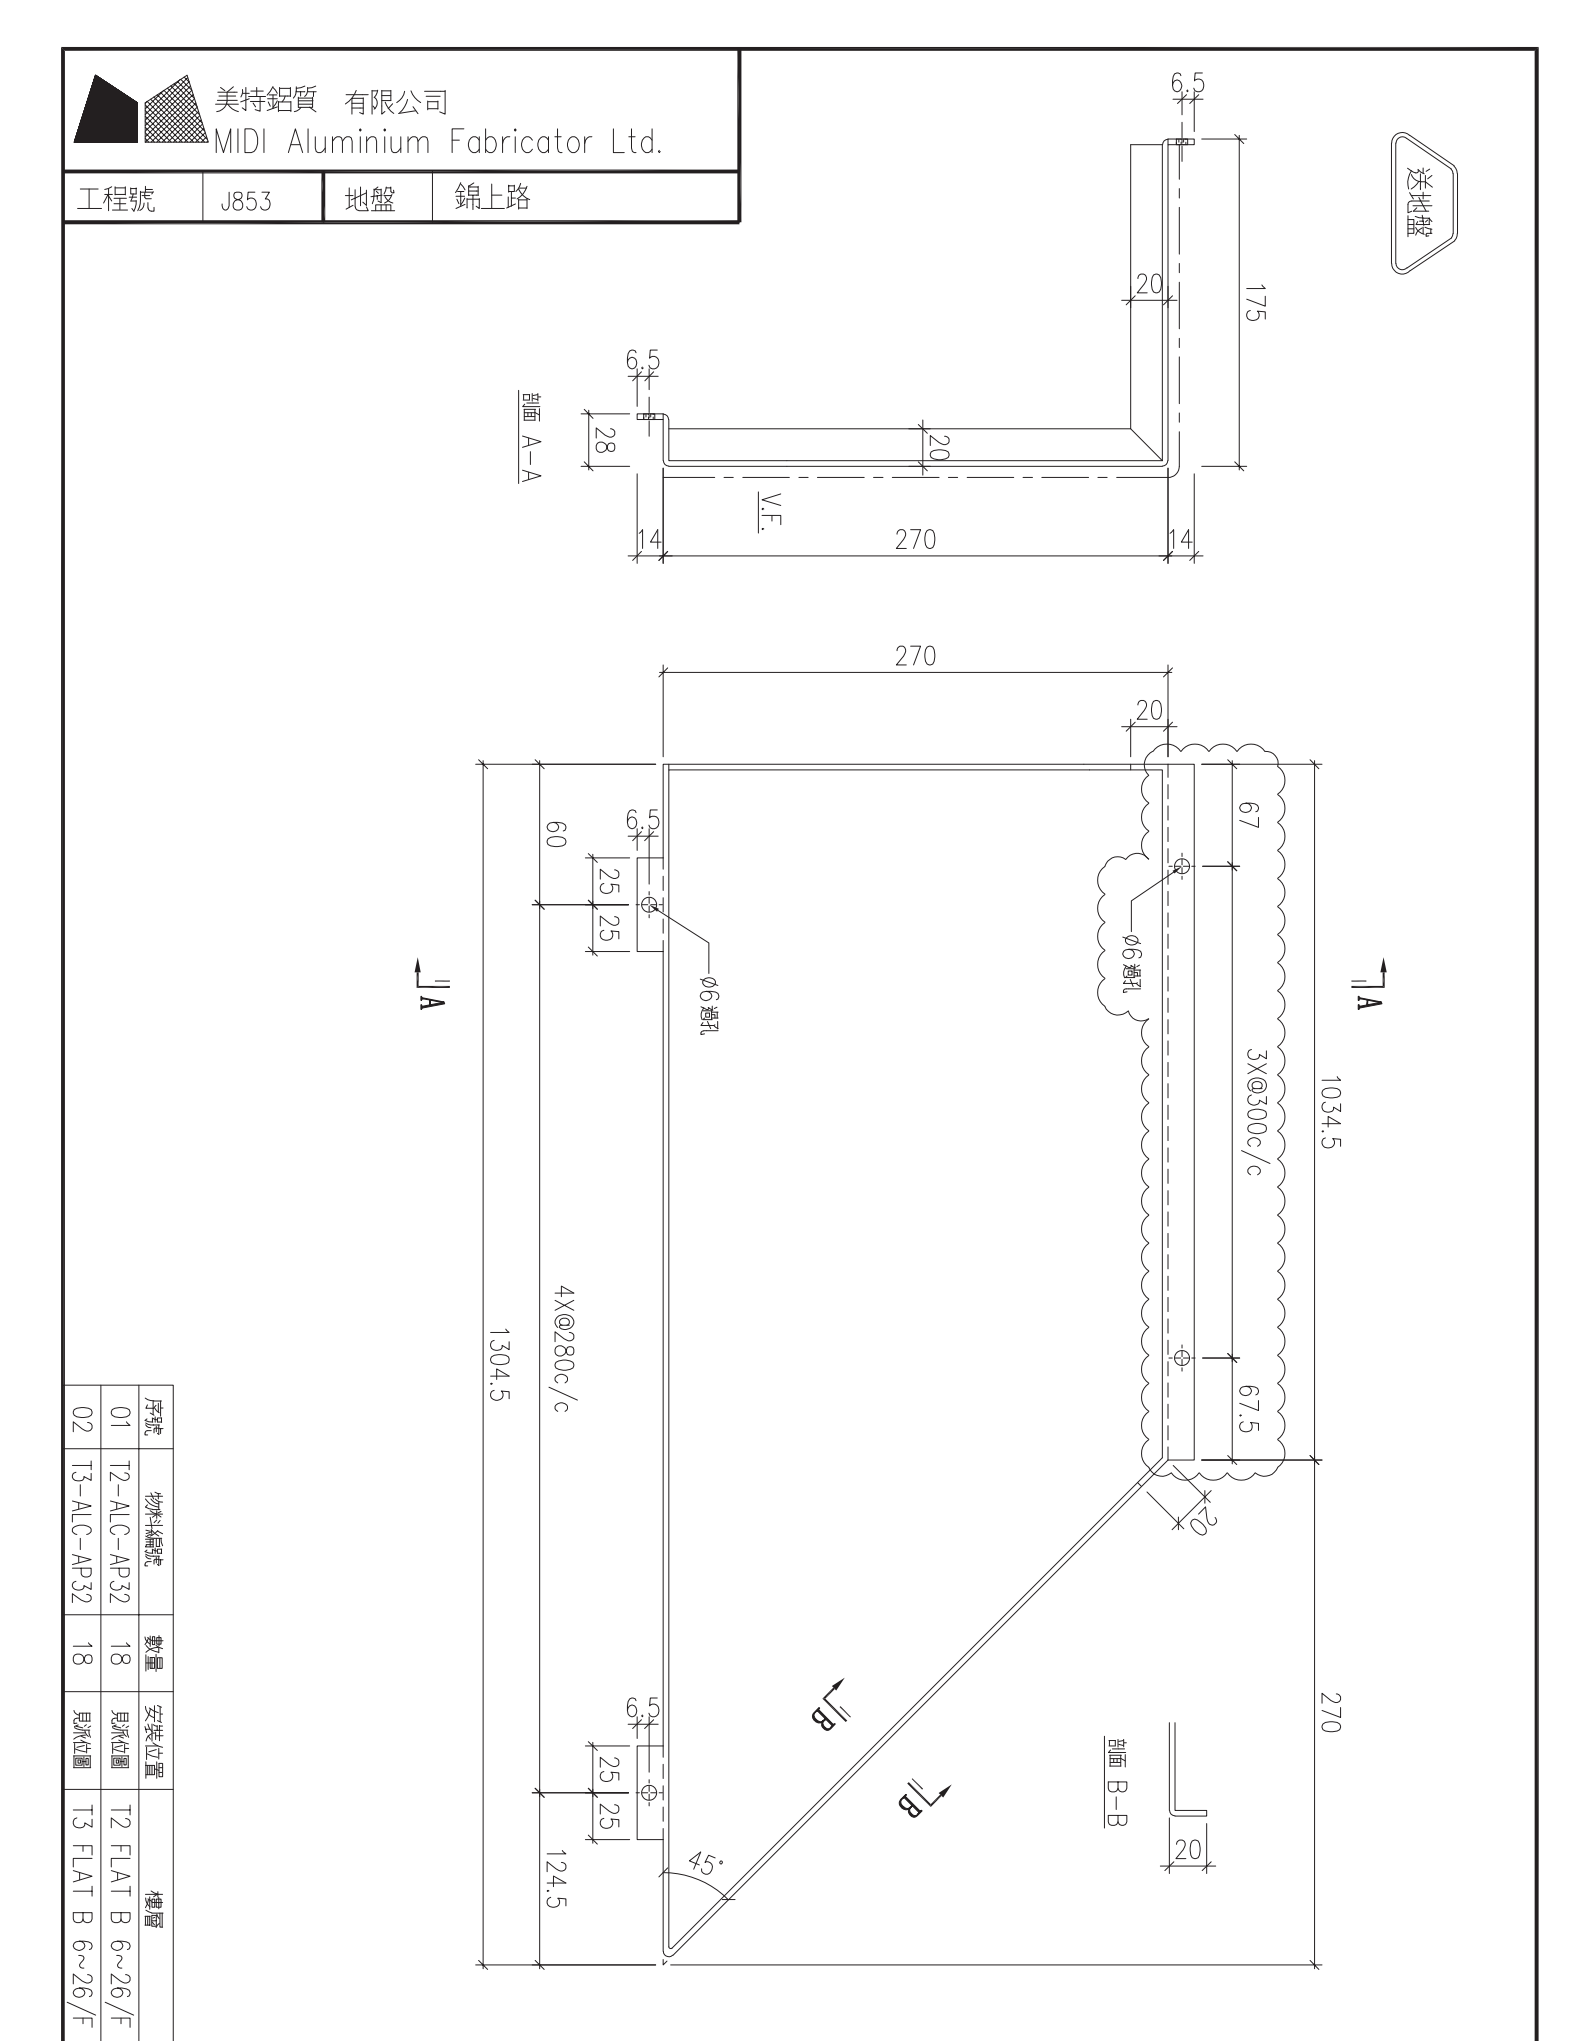



| 序號 | 物料編號 | 數量 | 安裝位置 | 樓層 |
|---|---|---|---|---|
| 01 | T2-ALC-AP32 | 18 | 見派位圖 | T2 FLAT B 6~26/F |
| 02 | T3-ALC-AP32 | 18 | 見派位圖 | T3 FLAT B 6~26/F |


| 名稱 | 天花鋁板加工圖 | 制圖 | LHR | 2022.2.19 | 修改 | A | | |
|---|---|---|---|---|---|---|---|---|
| 材料 | 3mm厚鋁板 (3003H14) | 復核 | - | - | 日期 | 2022.5.27 | | |
| 顏色 | EC-DG-D334232-ZD1(閃粉古銅) | 批準 | | | 圖號 | J853-ALC-AP217 | | |

美特鋁質 有限公司
MIDI Aluminium Fabricator Ltd.

| 工程號 | J853 | 地盤 | 錦上路 |
|---|---|---|---|

送地盤

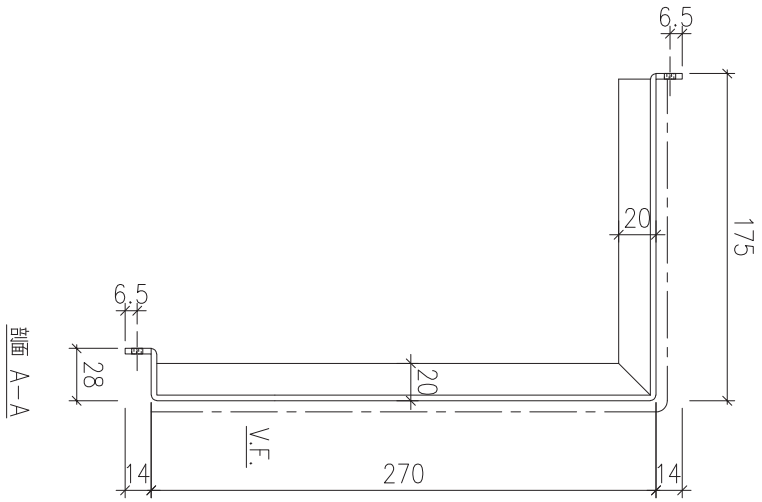

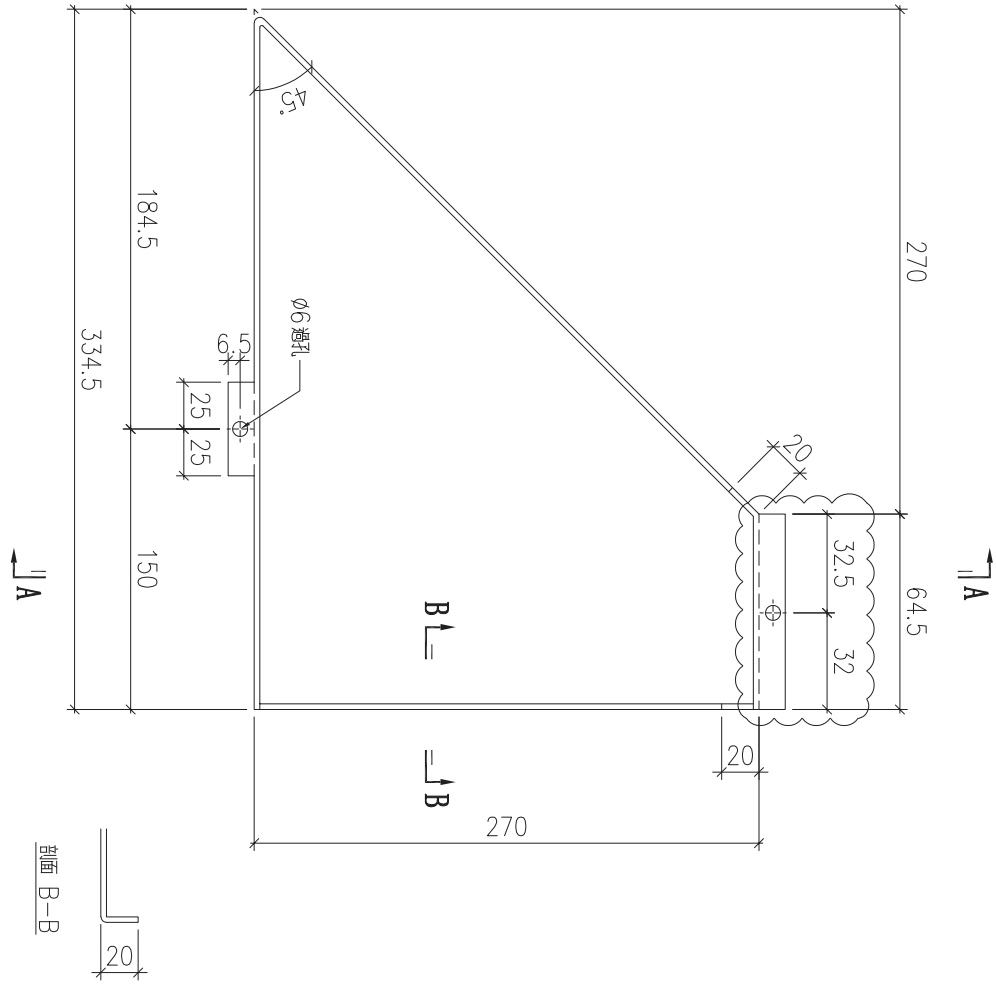

| 序號 | 物料編號 | 數量 | 安裝位置 | 樓層 |
|---|---|---|---|---|
| 01 | T2-ALC-AP33 | 19 | 見派位圖 | T2 FLAT B 5~26/F |
| 02 | T3-ALC-AP33 | 18 | 見派位圖 | T3 FLAT B 6~26/F |

| 名稱 | 天花鋁板加工圖 | 制圖 | LHR | 2022.2.19 | 修改 | A | B | C |
|---|---|---|---|---|---|---|---|---|
| 材料 | 3mm厚鋁板 (3003H14) | 復核 | - | - | 日期 | 2022.3.27 | 2022.4.27 | 2022.5.27 |
| 顏色 | EC-DG-D334232-ZD1(閃粉古銅) | 批準 | | | 圖號 | J853-ALC-AP218 | | |


美特鋁質 有限公司
MIDI Aluminium Fabricator Ltd.

| 工程號 | J853 | 地盤 | 錦上路 |
|---|---|---|---|

送地盤

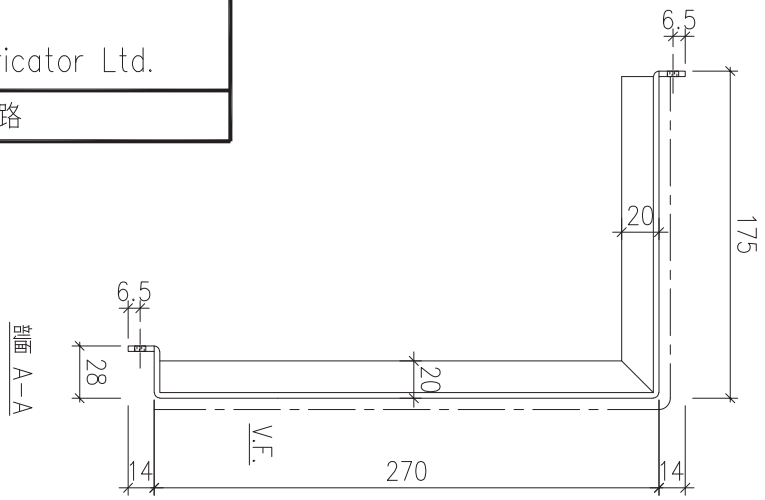


剖面 A-A

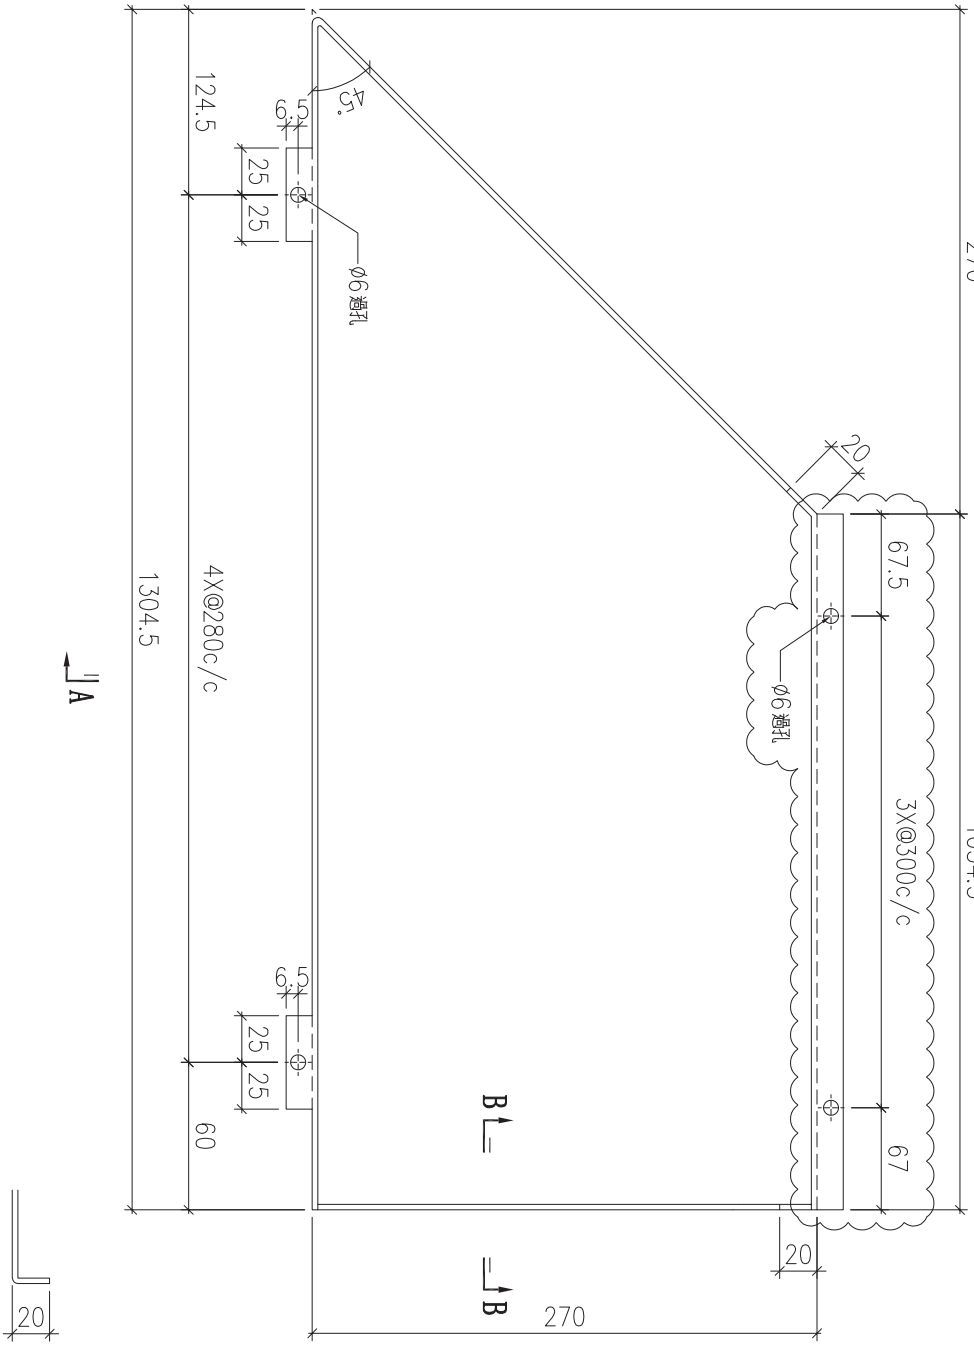


剖面 B-B





| 序號 | 物料編號 | 數量 | 安裝位置 | 樓層 |
|---|---|---|---|---|
| 01 | T2-ALC-AP39 | 18 | 見派位圖 | T2 FLAT C 6~26/F |
| 02 | T3-ALC-AP39 | 18 | 見派位圖 | T3 FLAT C 6~26/F |


| 名稱 | 天花鋁板加工圖 | 制圖 | LHR | 2022.2.19 | 修改 | A | | |
|---|---|---|---|---|---|---|---|---|
| 材料 | 3mm厚鋁板 (3003H14) | 復核 | - | - | 日期 | 2022.5.27 | | |
| 顏色 | EC-DG-D334232-ZD1(閃粉古銅) | 批準 | | | 圖號 | J853-ALC-AP219 | | |

美特鋁質 有限公司
MIDI Aluminium Fabricator Ltd.

| 工程號 | J853 | 地盤 | 錦上路 |
|---|---|---|---|

送地盤

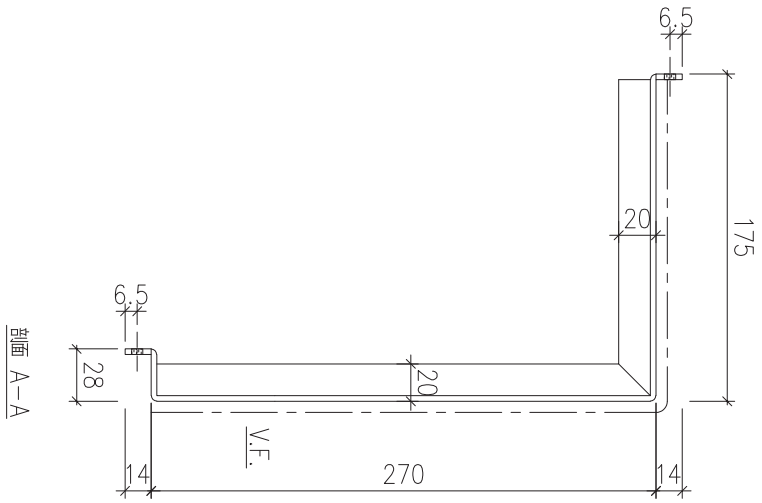

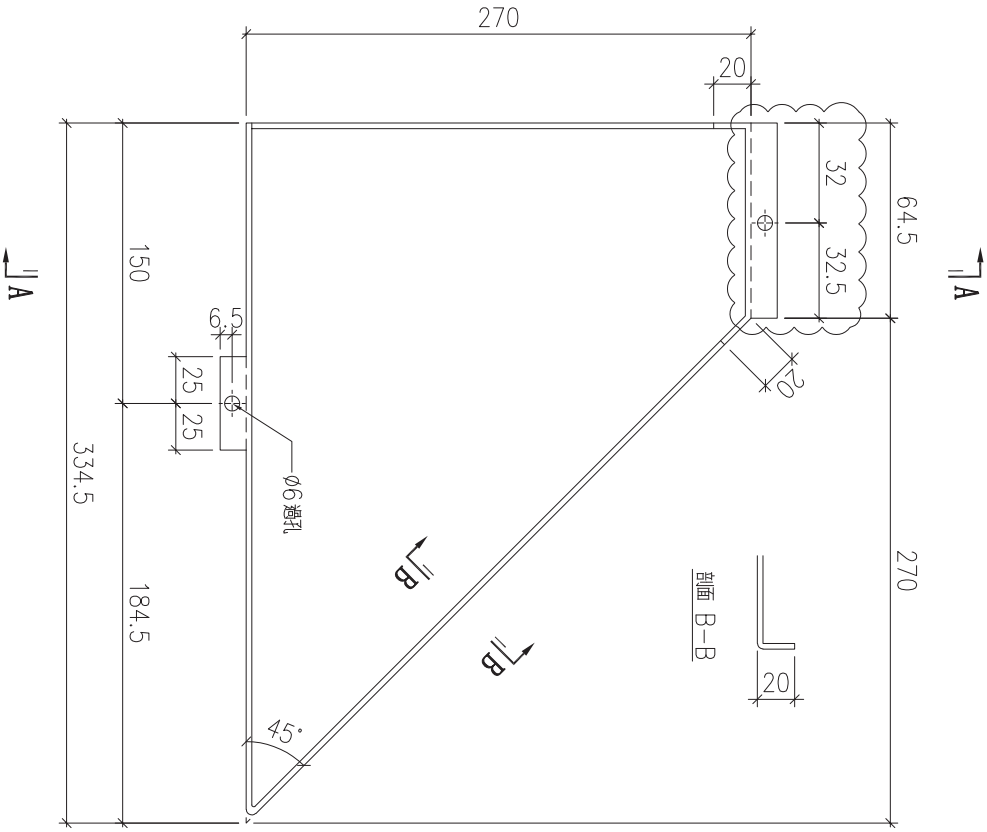




| 序號 | 物料編號 | 數量 | 安裝位置 | 樓層 |
|---|---|---|---|---|
| 01 | T2-ALC-AP40 | 19 | 見派位圖 | T2 FLAT C 5~26/F |
| 02 | T3-ALC-AP40 | 18 | 見派位圖 | T3 FLAT C 6~26/F |

| 名稱 | 天花鋁板加工圖 | 制圖 | LHR | 2022.2.19 | 修改 | A | B | C |
|---|---|---|---|---|---|---|---|---|
| 材料 | 3mm厚鋁板 (3003H14) | 復核 | - | - | 日期 | 2022.3.27 | 2022.4.27 | 2022.5.27 |
| 顏色 | EC-DG-D334232-ZD1(閃粉古銅) | 批準 | | | 圖號 | J853-ALC-AP220 | | |

美特鋁質 有限公司
MIDI Aluminium Fabricator Ltd.
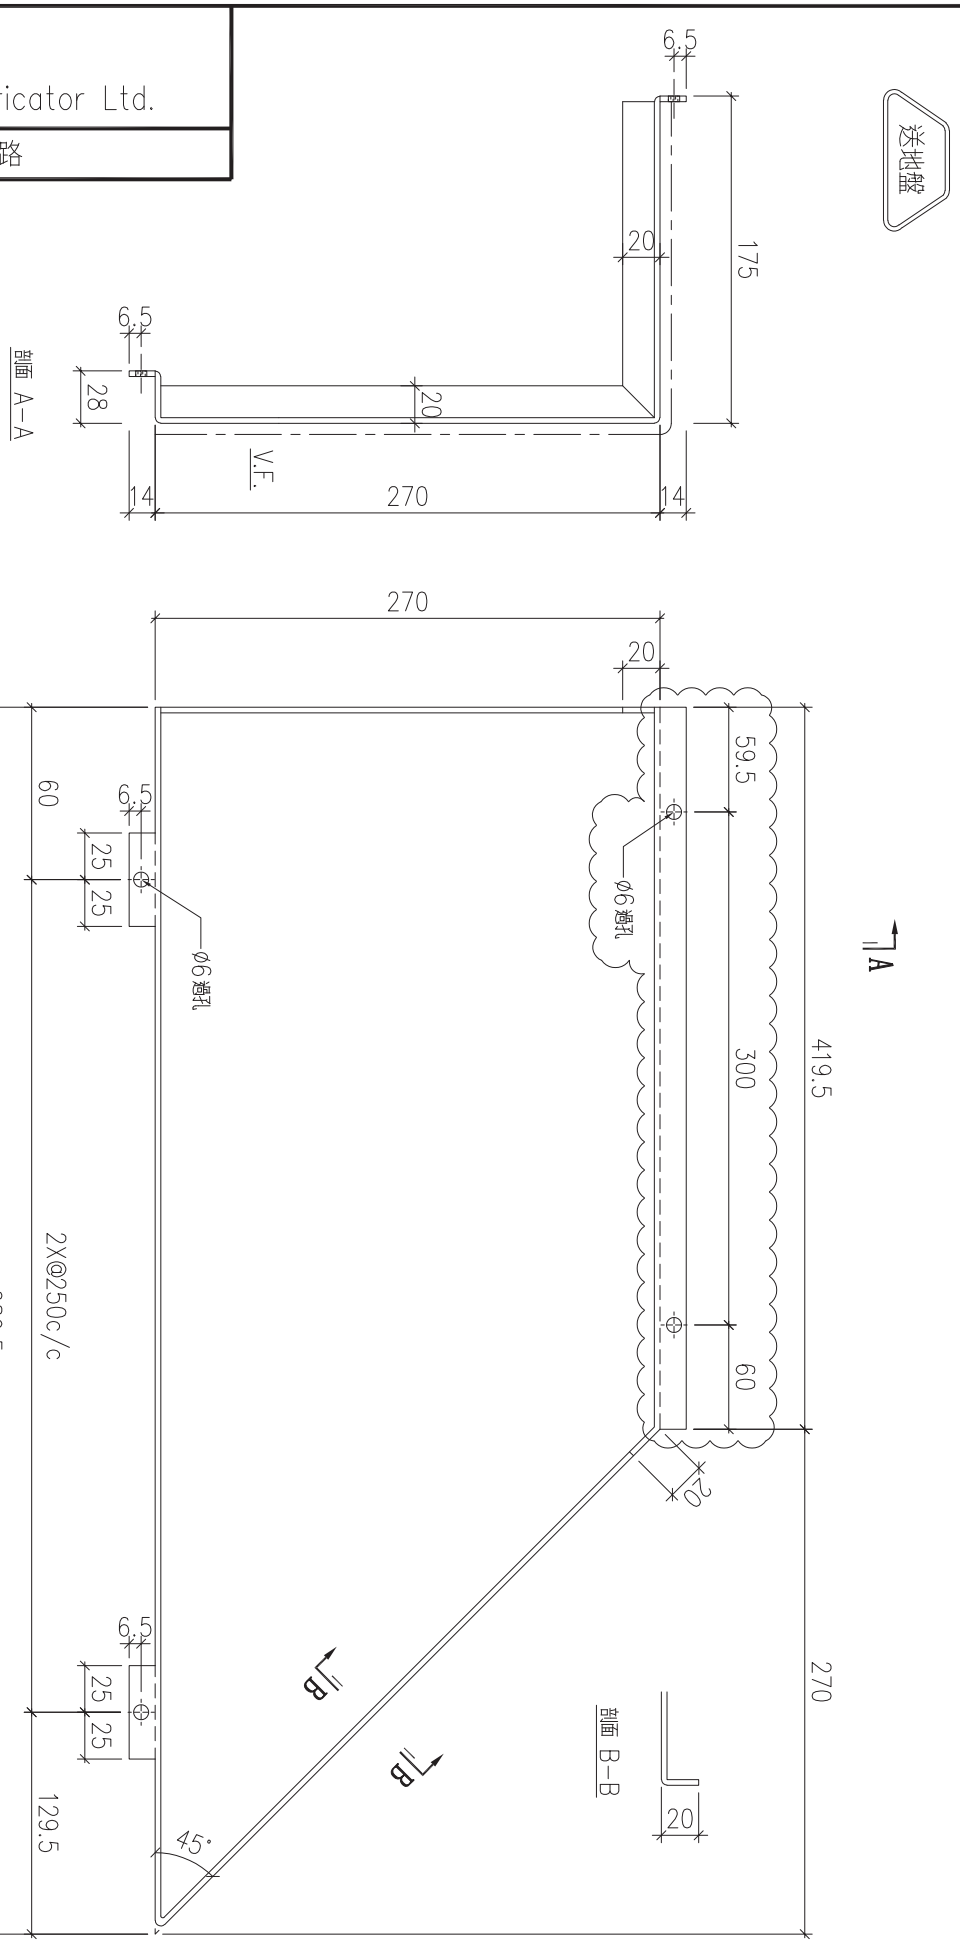
| 工程號 | J853 | 地盤 | 錦上路 |
|---|---|---|---|





| 序號 | 物料編號 | 數量 | 安裝位置 | 樓層 |
|---|---|---|---|---|
| 01 | T2-ALC-AP44 | 19 | 見派位圖 | T2 FLAT C 5~26/F |
| 02 | T3-ALC-AP44 | 18 | 見派位圖 | T3 FLAT C 6~26/F |

| 名稱 | 天花鋁板加工圖 | 制圖 | LHR | 2022.2.19 | 修改 | A | B | C |
|---|---|---|---|---|---|---|---|---|
| 材料 | 3mm厚鋁板 (3003H14) | 復核 | - | - | 日期 | 2022.3.27 | 2022.4.27 | 2022.5.27 |
| 顏色 | EC-DG-D334232-ZD1(閃粉古銅) | 批準 | | | 圖號 | J853-ALC-AP221 | | |

美特鋁質 有限公司
MIDI Aluminium Fabricator Ltd.

| 工程號 | J853 | 地盤 | 錦上路 |
|---|---|---|---|

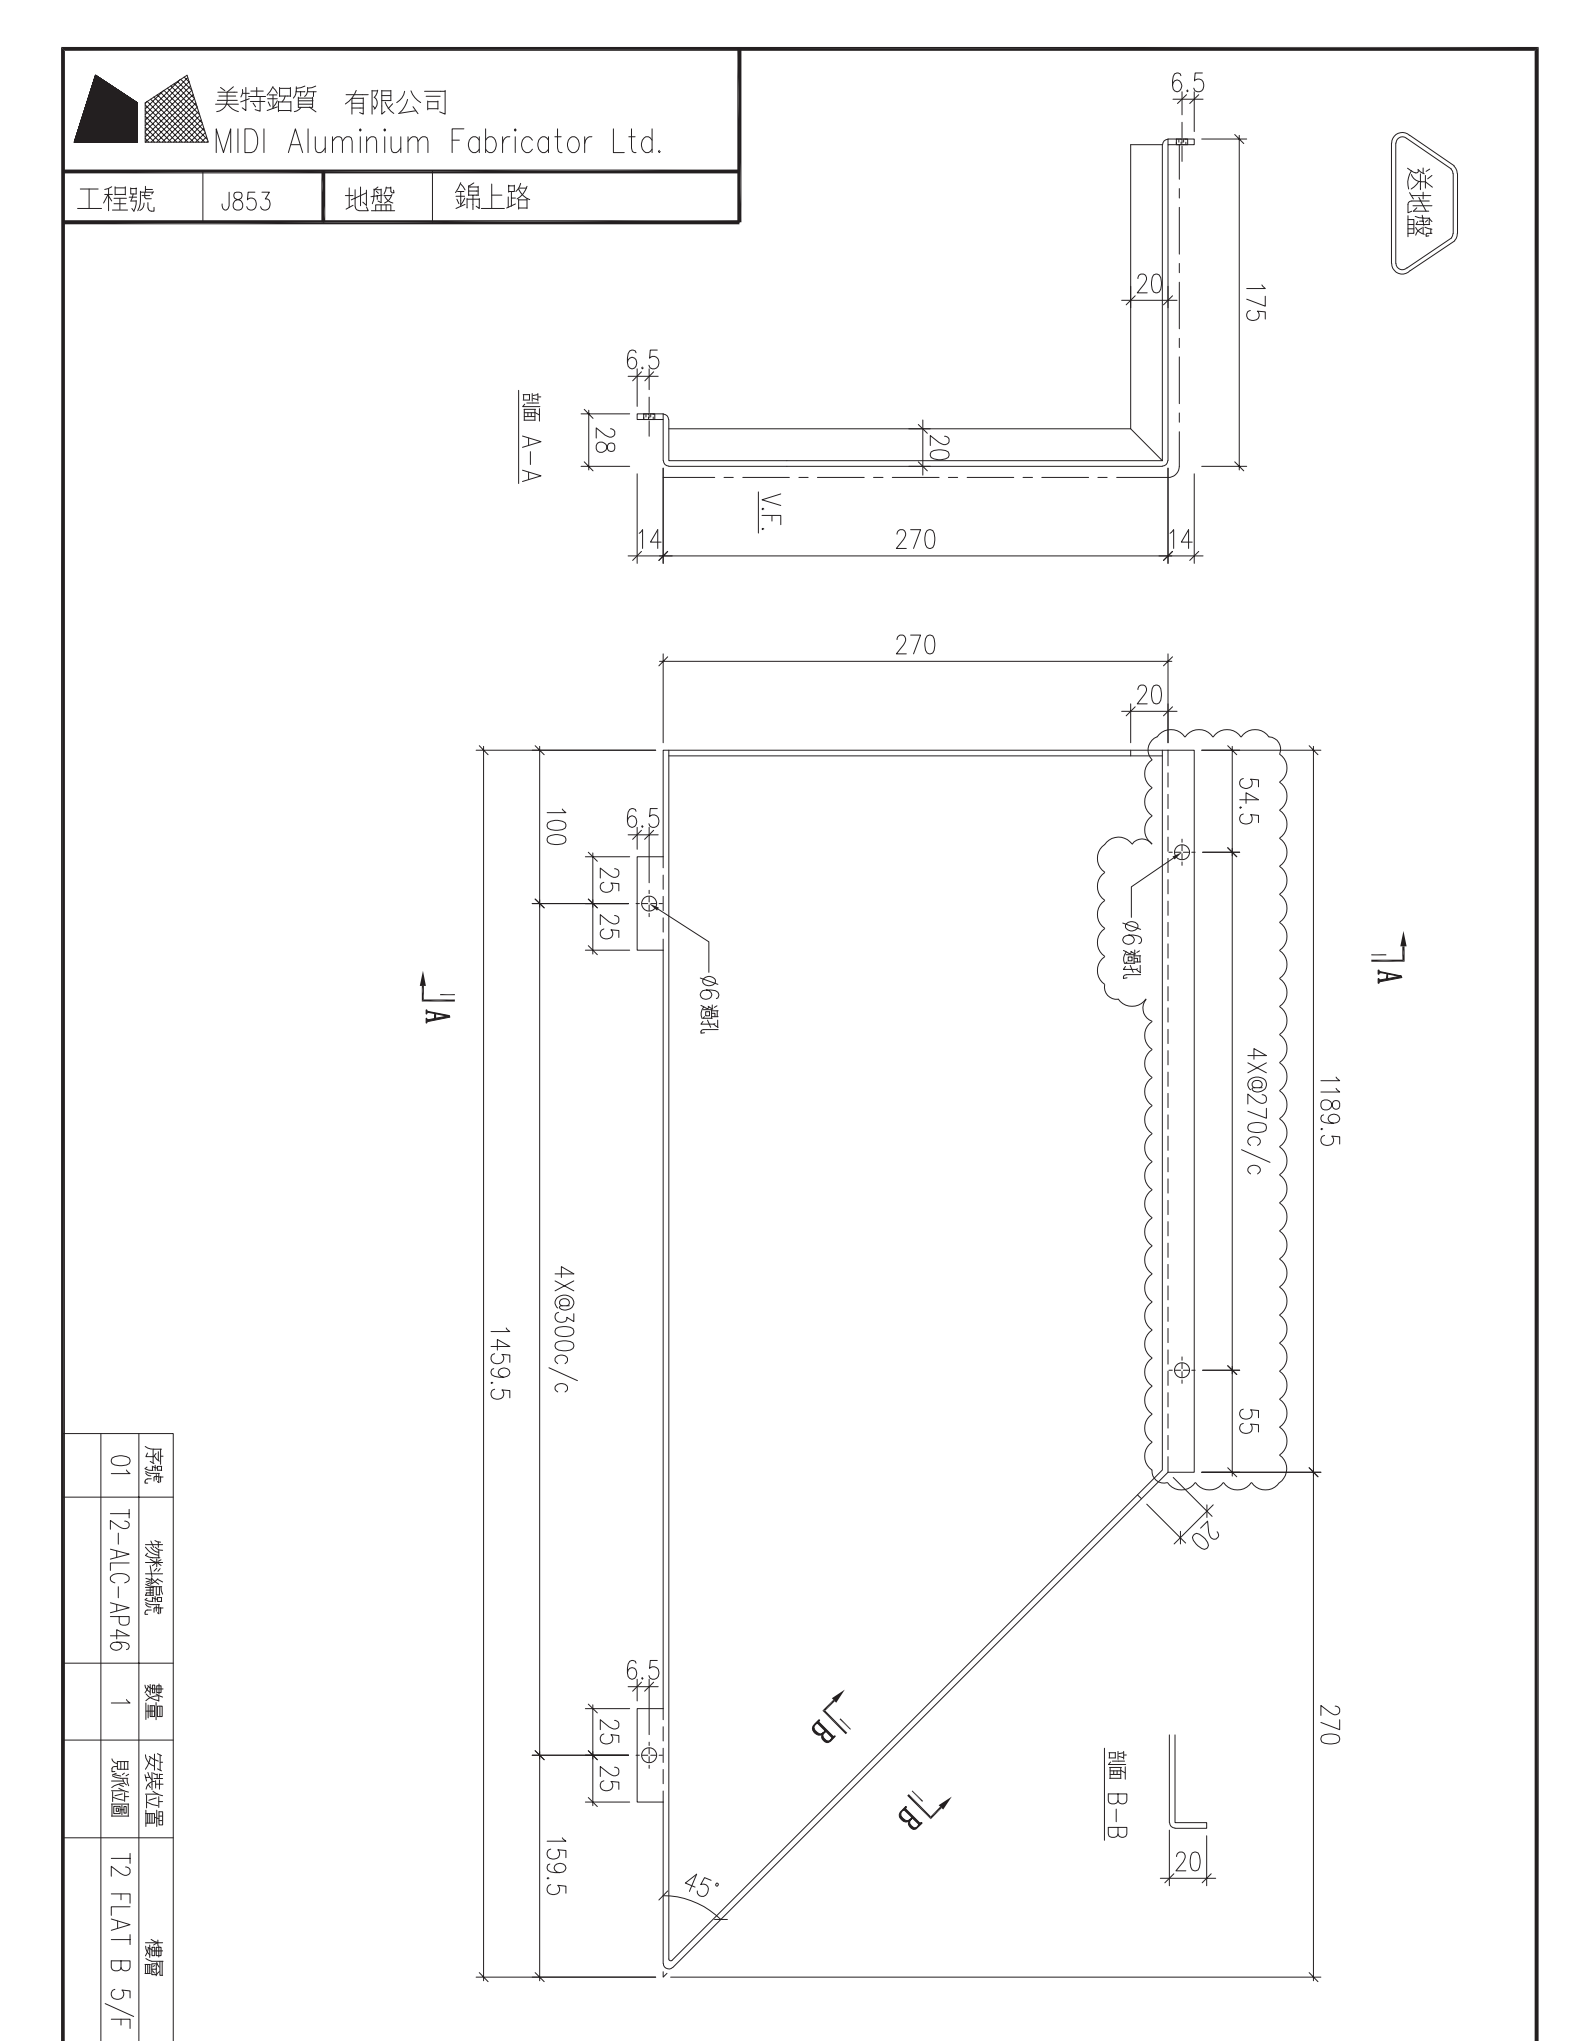



| 序號 | 物料編號 | 數量 | 安裝位置 | 樓層 |
|---|---|---|---|---|
| 01 | T2-ALC-AP46 | 1 | 見派位圖 | T2 FLAT B 5/F |

| 名稱 | 天花鋁板加工圖 | 制圖 | LHR | 2022.2.19 | 修改 | A | | |
|---|---|---|---|---|---|---|---|---|
| 材料 | 3mm厚鋁板 (3003H14) | 復核 | - | - | 日期 | 2022.5.27 | | |
| 顏色 | EC-DG-D334232-ZD1(閃粉古銅) | 批準 | | | 圖號 | J853-ALC-AP222 | | |


美特鋁質 有限公司
MIDI Aluminium Fabricator Ltd.

| 工程號 | J853 | 地盤 | 錦上路 |
|---|---|---|---|

送地盤

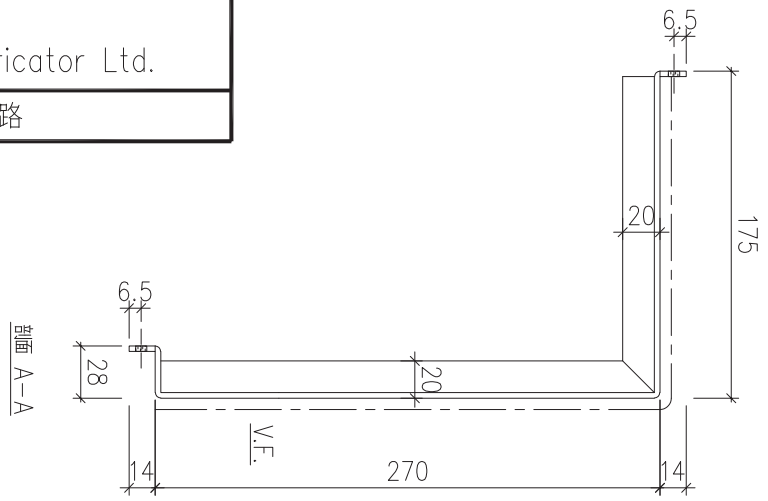


剖面 A-A

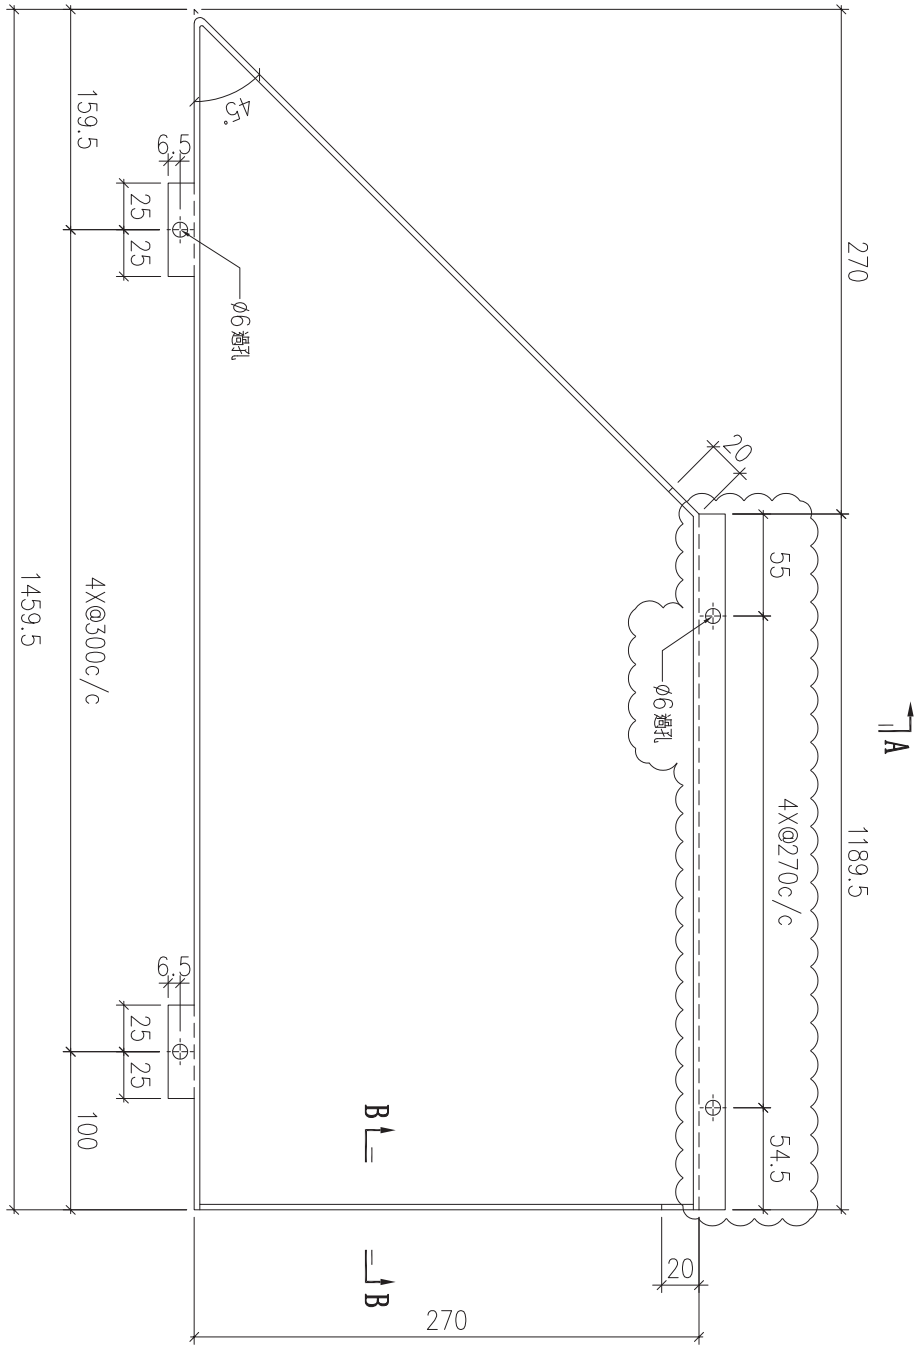


剖面 B-B





| 序號 | 物料編號 | 數量 | 安裝位置 | 樓層 |
|---|---|---|---|---|
| 01 | T2-ALC-AP51 | 1 | 見派位圖 | T2 FLAT C 5/F |

| 名稱 | 天花鋁板加工圖 | 制圖 | LHR | 2022.2.19 | 修改 | A | | |
|---|---|---|---|---|---|---|---|---|
| 材料 | 3mm厚鋁板 (3003H14) | 復核 | - | - | 日期 | 2022.5.27 | | |
| 顏色 | EC-DG-D334232-ZD1(閃粉古銅) | 批準 | | | 圖號 | J853-ALC-AP223 | | |


美特鋁質 有限公司
MIDI Aluminium Fabricator Ltd.

| 工程號 | J853 | 地盤 | 錦上路 |
|---|---|---|---|

送地盤

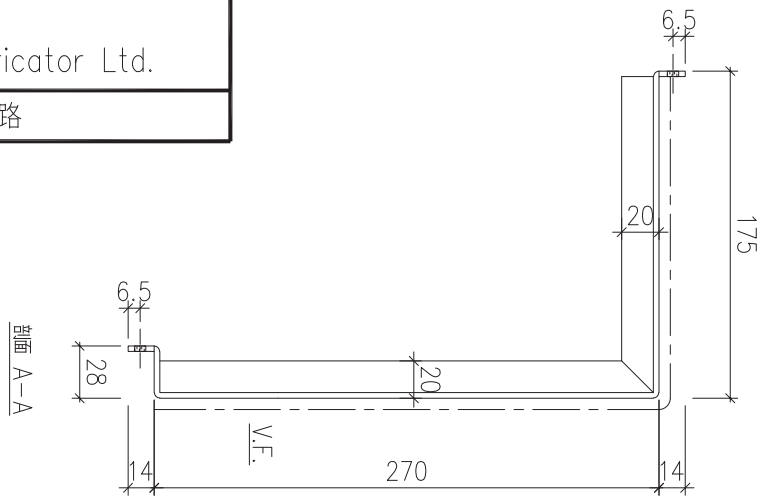


剖面 A-A

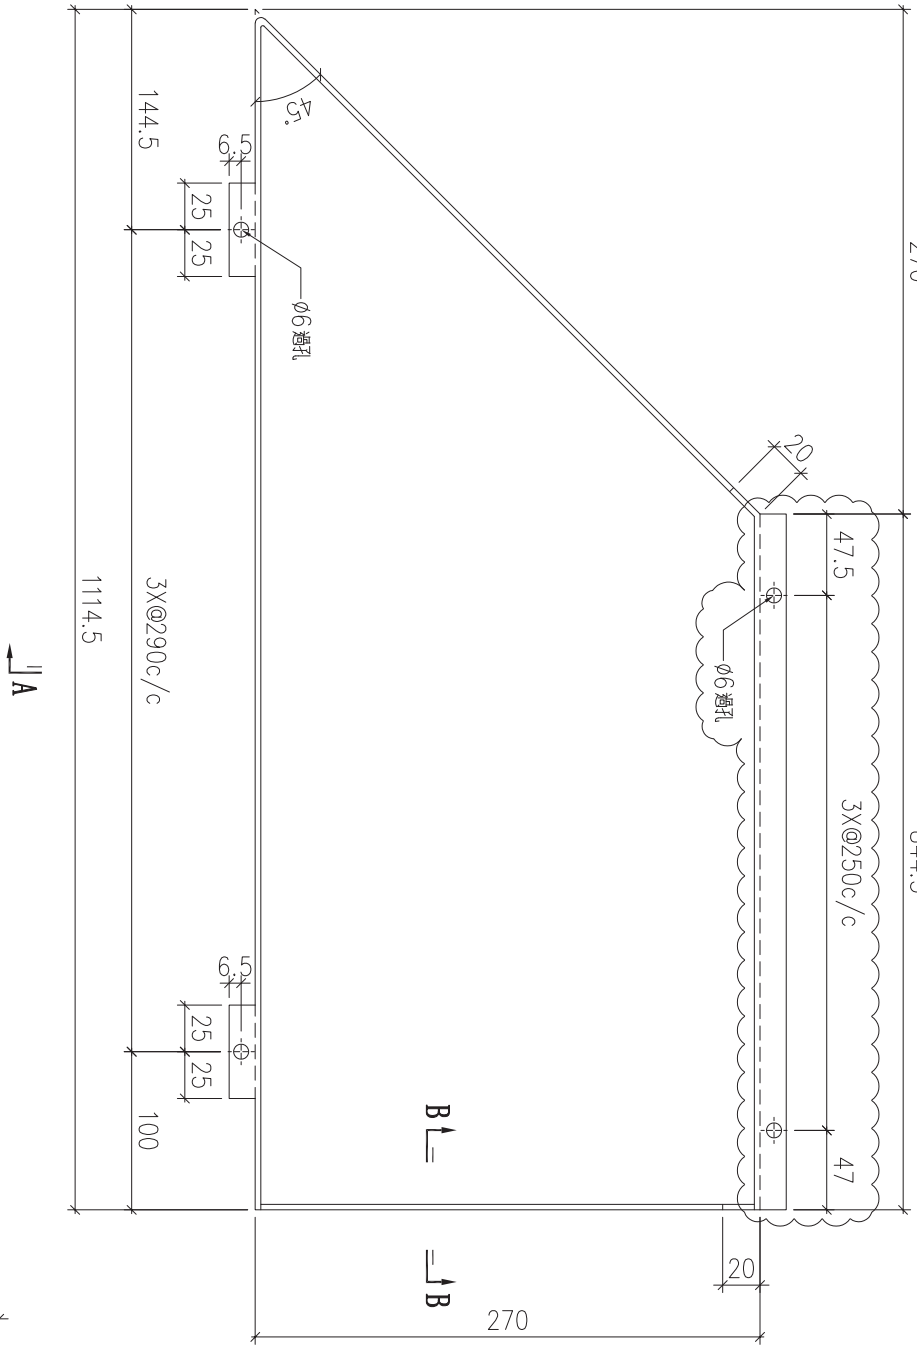


剖面 B-B





| 序號 | 物料編號 | 數量 | 安裝位置 | 樓層 |
|---|---|---|---|---|
| 01 | T2-ALC-AP55 | 1 | 見派位圖 | T2 FLAT C 5/F |


| 名稱 | 天花鋁板加工圖 | 制圖 | LHR | 2022.2.19 | 修改 | A | | |
|---|---|---|---|---|---|---|---|---|
| 材料 | 3mm厚鋁板 (3003H14) | 復核 | - | - | 日期 | 2022.5.27 | | |
| 顏色 | EC-DG-D334232-ZD1(閃粉古銅) | 批準 | | | 圖號 | J853-ALC-AP224 | | |

美特鋁質 有限公司
MIDI Aluminium Fabricator Ltd.

| 工程號 | J853 | 地盤 | 錦上路 |
|---|---|---|---|

送地盤

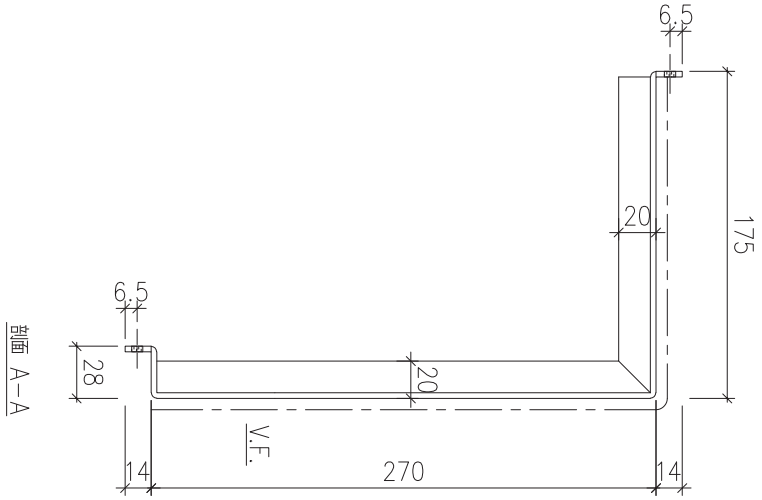

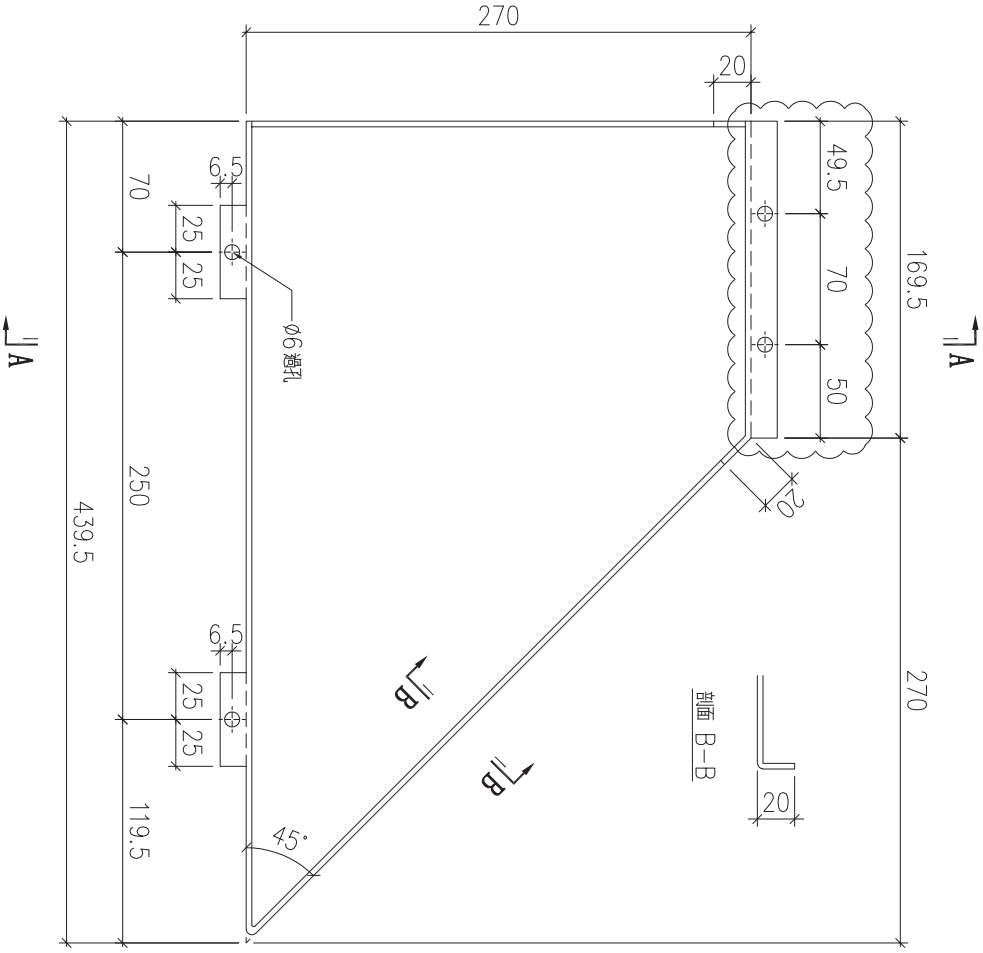




| 序號 | 物料編號 | 數量 | 安裝位置 | 樓層 |
|---|---|---|---|---|
| 01 | T2-ALC-AP58 | 8 | 見派位圖 | T2 FLAT A 17~25/F |

| 名稱 | 天花鋁板加工圖 | 制圖 | LHR | 2022.2.19 | 修改 | A | B | |
|---|---|---|---|---|---|---|---|---|
| 材料 | 3mm厚鋁板 (3003H14) | 復核 | - | - | 日期 | 2022.3.25 | 2022.5.27 | |
| 顏色 | EC-DG-D334232-ZD1(閃粉古銅) | 批準 | | | 圖號 | J853-ALC-AP225 | | |

美特鋁質 有限公司
MIDI Aluminium Fabricator Ltd.
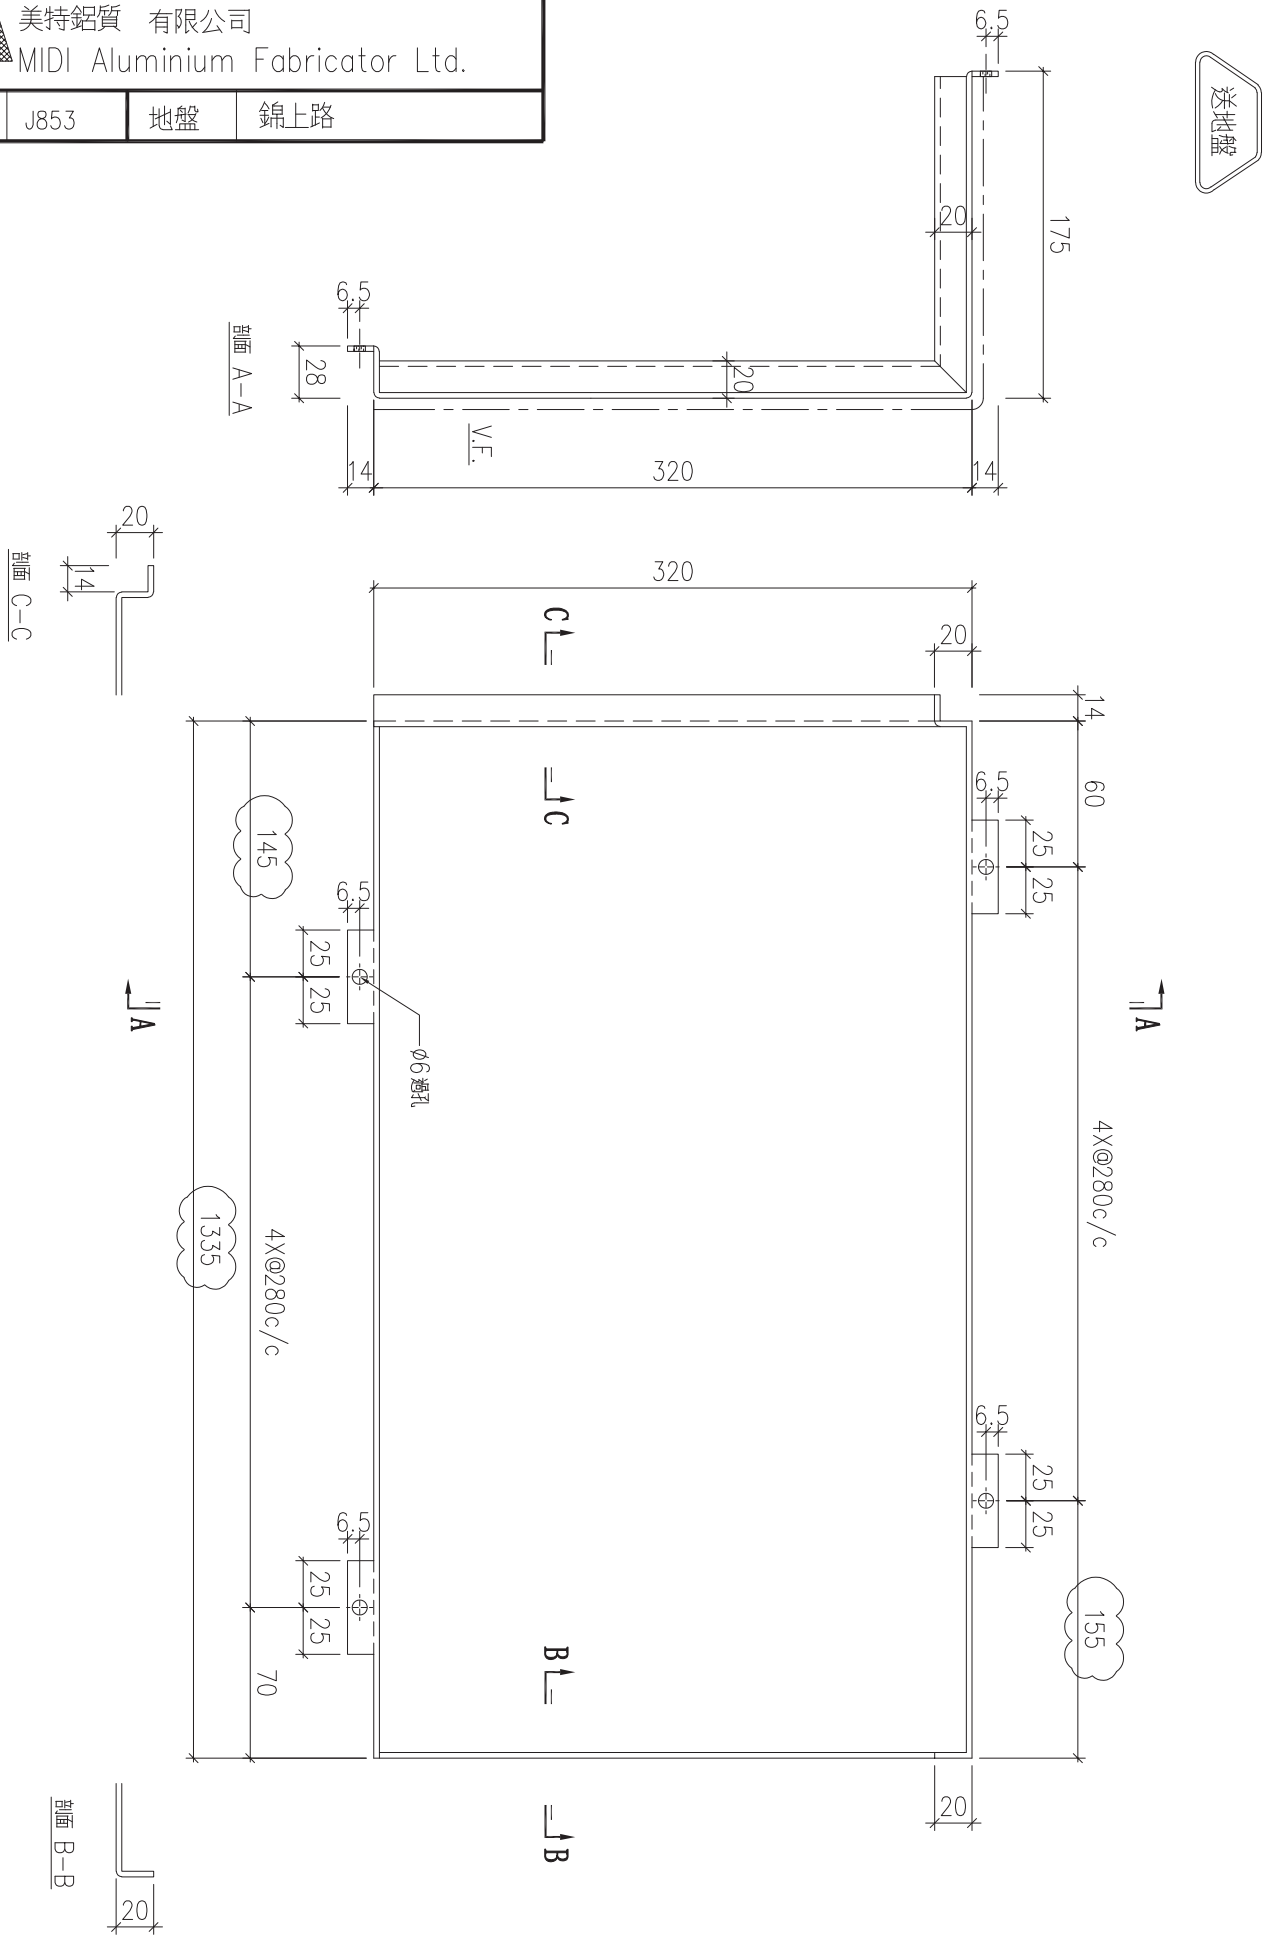
| 工程號 | J853 | 地盤 | 錦上路 |
|---|---|---|---|





| 序號 | 物料編號 | 數量 | 安裝位置 | 樓層 |
|---|---|---|---|---|
| 01 | T2-ALC-AP62 | 14 | 見派位圖 | T2 FLAT A 17~23/F |

| 名稱 | 天花鋁板加工圖 | 制圖 | LHR | 2022.2.19 | 修改 | A | | |
|---|---|---|---|---|---|---|---|---|
| 材料 | 3mm厚鋁板 (3003H14) | 復核 | - | - | 日期 | 2022.3.25 | | |
| 顏色 | EC-DG-D334232-ZD1(閃粉古銅) | 批準 | | | 圖號 | J853-ALC-AP226 | | |

美特鋁質 有限公司
MIDI Aluminium Fabricator Ltd.

| 工程號 | J853 | 地盤 | 錦上路 |
|---|---|---|---|

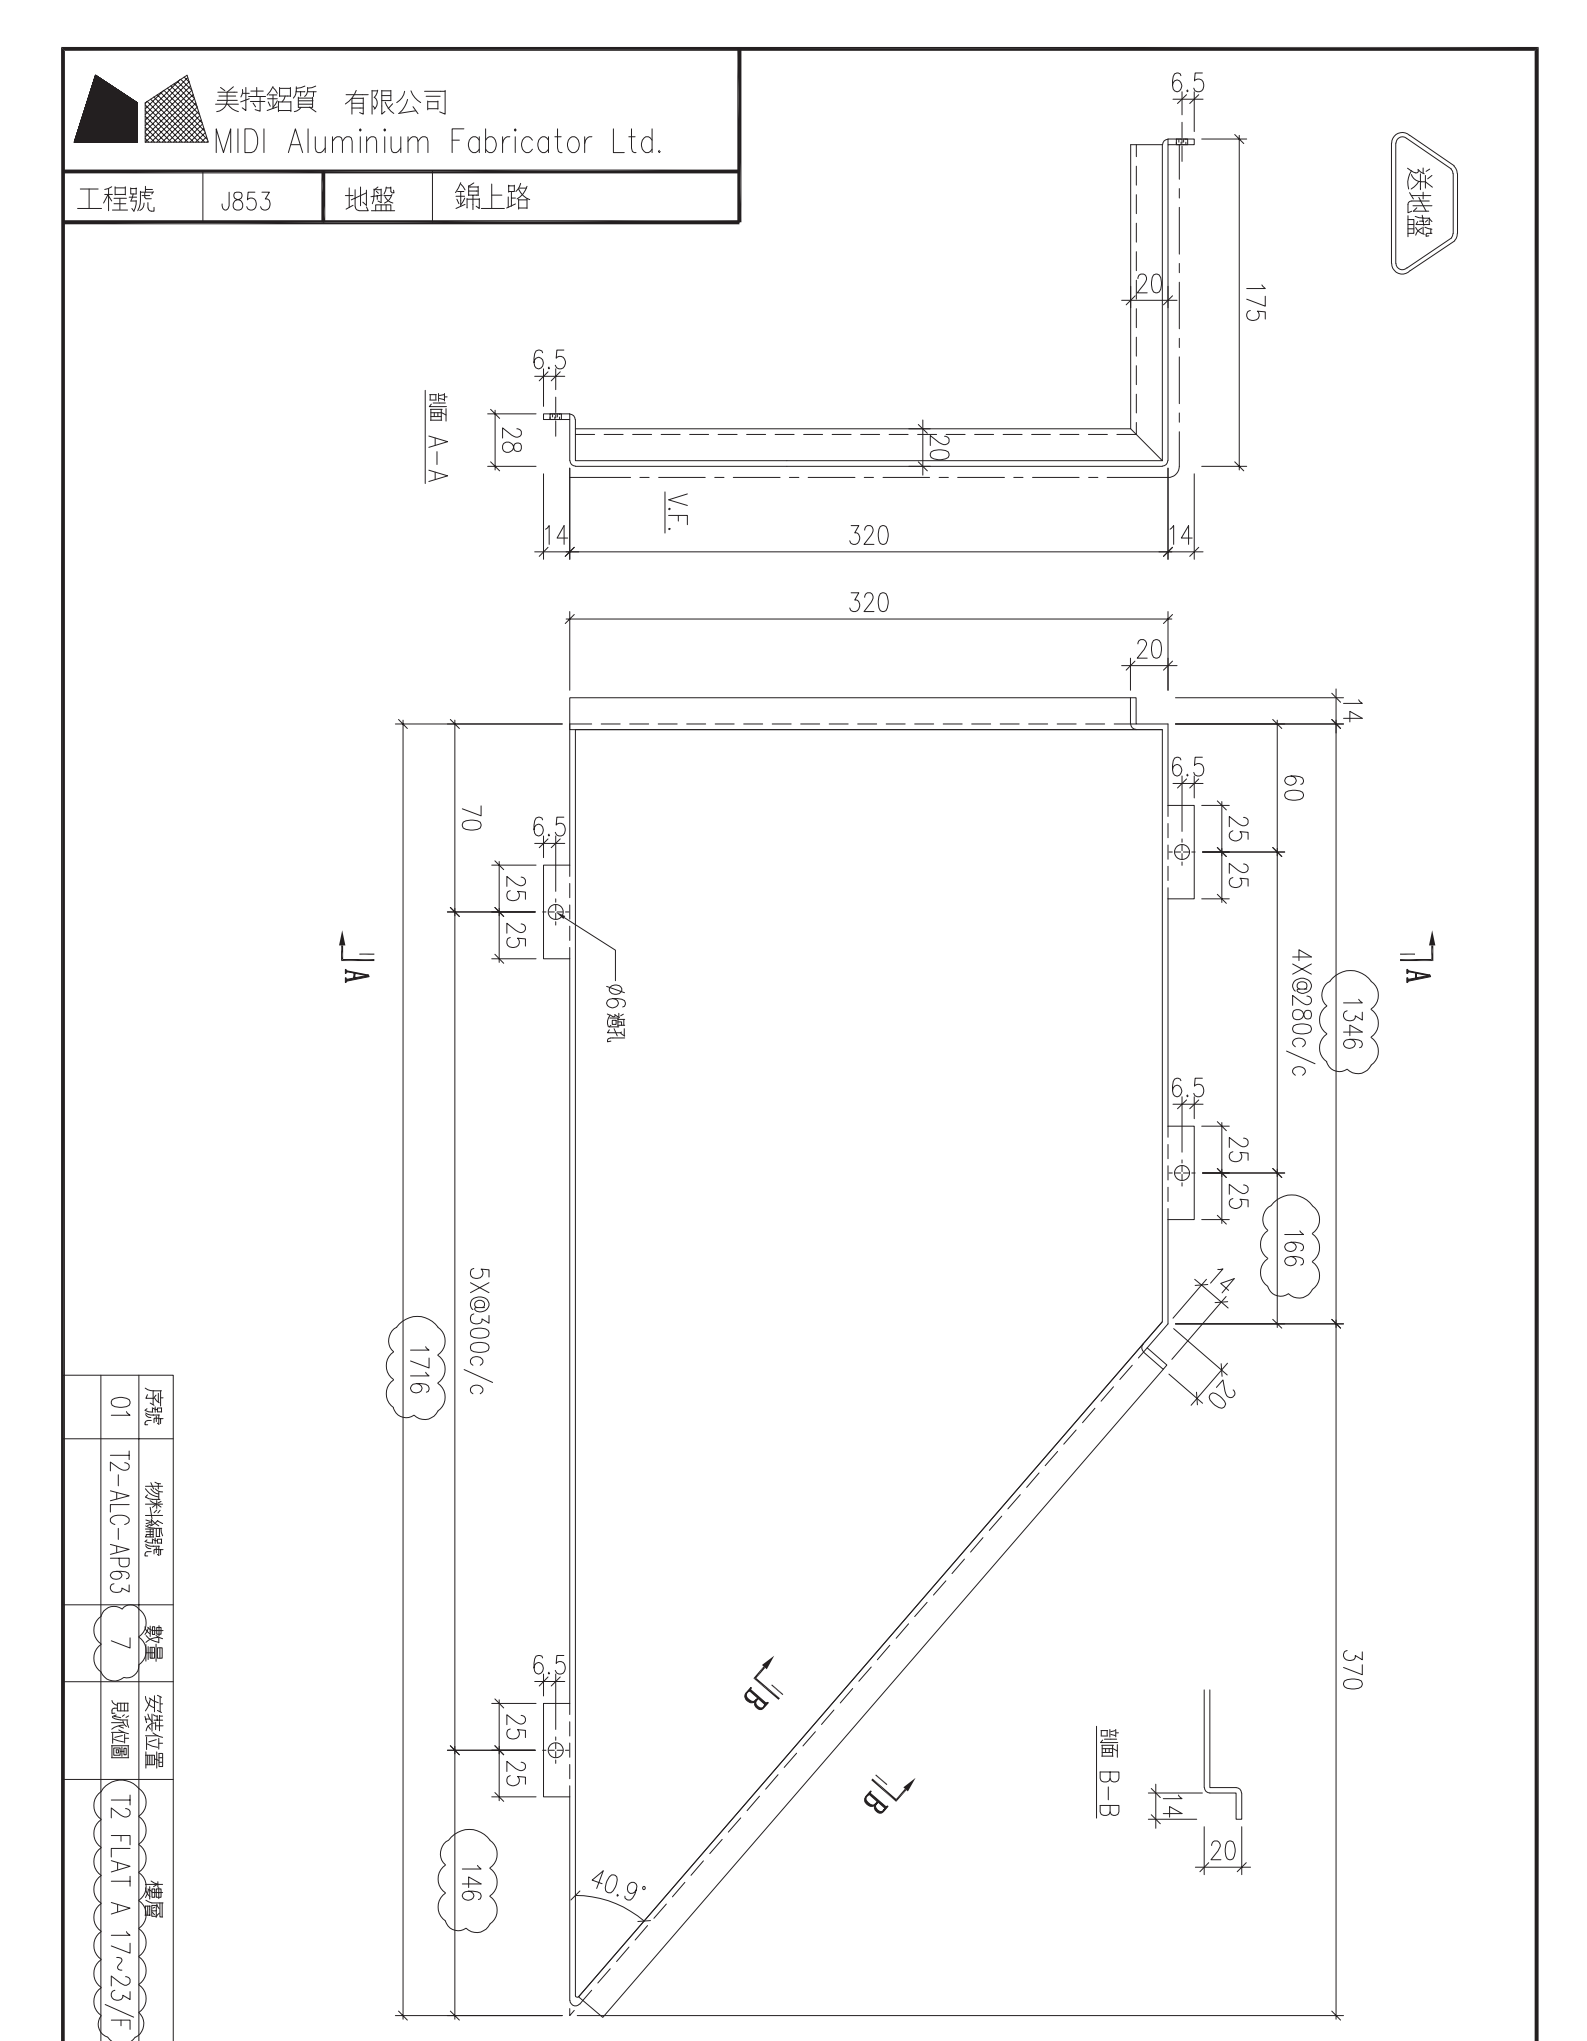



| 序號 | 物料編號 | 數量 | 安裝位置 | 樓層 |
|---|---|---|---|---|
| 01 | T2-ALC-AP63 | 7 | 見派位圖 | T2 FLAT A 17~23/F |

| 名稱 | 天花鋁板加工圖 | 制圖 | LHR | 2022.2.19 | 修改 | A | | |
|---|---|---|---|---|---|---|---|---|
| 材料 | 3mm厚鋁板 (3003H14) | 復核 | - | - | 日期 | 2022.3.25 | | |
| 顏色 | EC-DG-D334232-ZD1(閃粉古銅) | 批準 | | | 圖號 | J853-ALC-AP227 | | |

美特鋁質 有限公司
MIDI Aluminium Fabricator Ltd.

| 工程號 | J853 | 地盤 | 錦上路 |
|---|---|---|---|

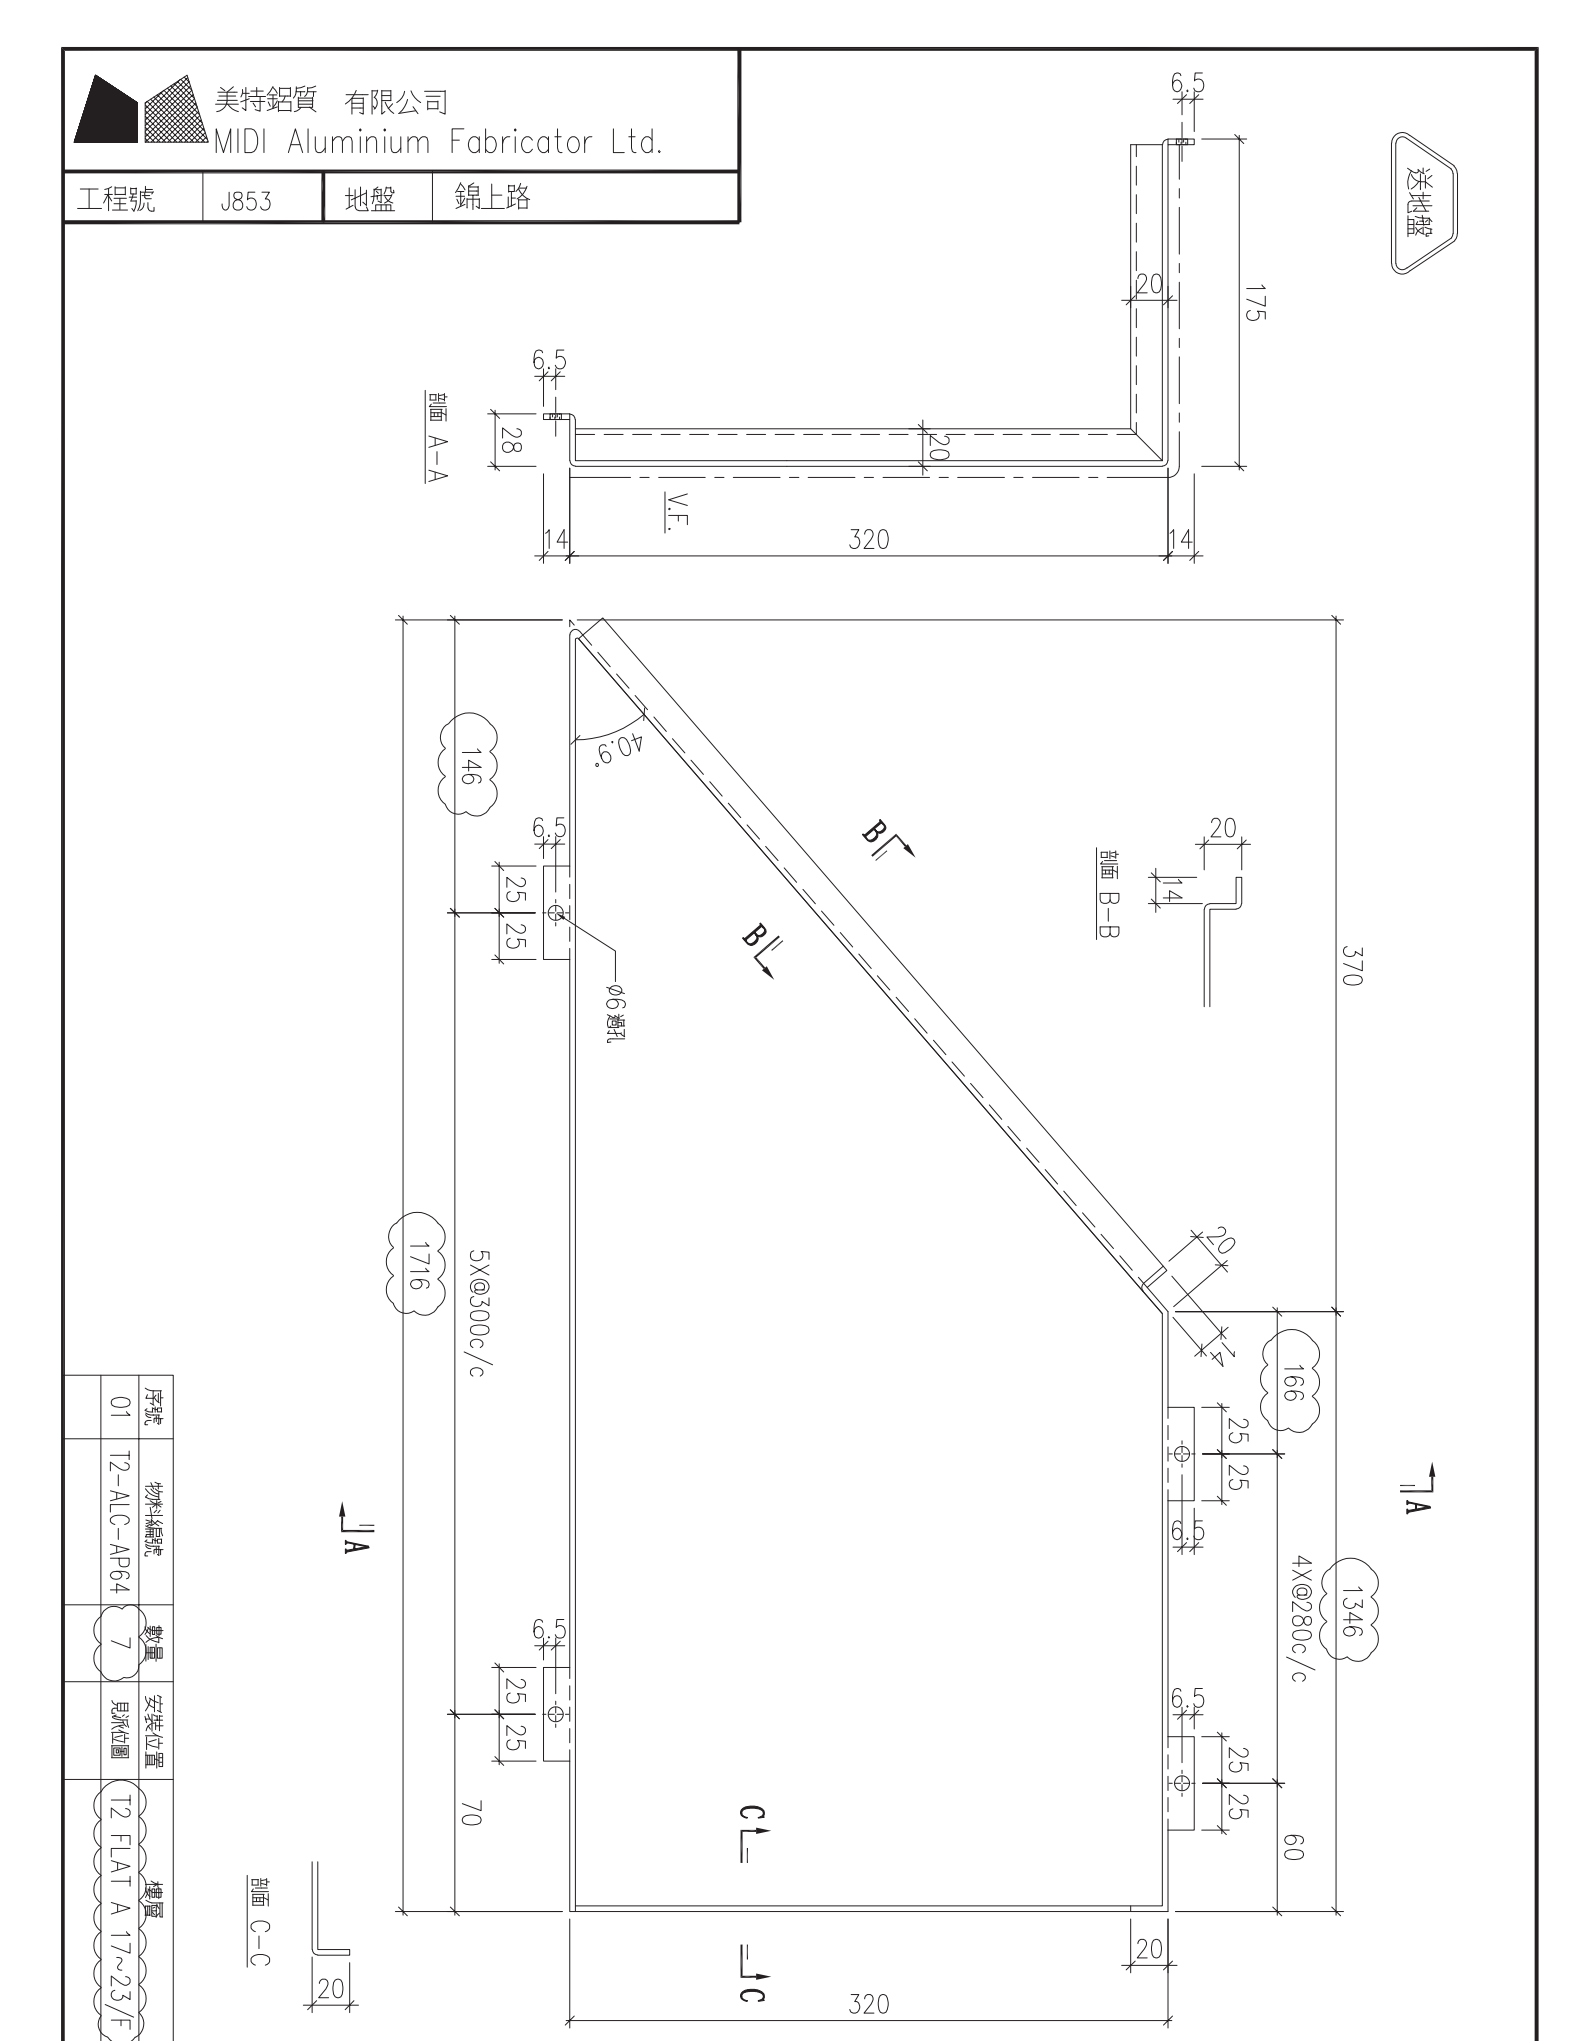



| 序號 | 物料編號 | 數量 | 安裝位置 | 樓層 |
|---|---|---|---|---|
| 01 | T2-ALC-AP64 | 7 | 見派位圖 | T2 FLAT A 17~23/F |

| 名稱 | 天花鋁板加工圖 | 制圖 | LHR | 2022.2.19 | 修改 | A | | |
|---|---|---|---|---|---|---|---|---|
| 材料 | 3mm厚鋁板 (3003H14) | 復核 | - | - | 日期 | 2022.3.25 | | |
| 顏色 | EC-DG-D334232-ZD1(閃粉古銅) | 批準 | | | 圖號 | J853-ALC-AP228 | | |

美特鋁質 有限公司
MIDI Aluminium Fabricator Ltd.

| 工程號 | J853 | 地盤 | 錦上路 |
|---|---|---|---|

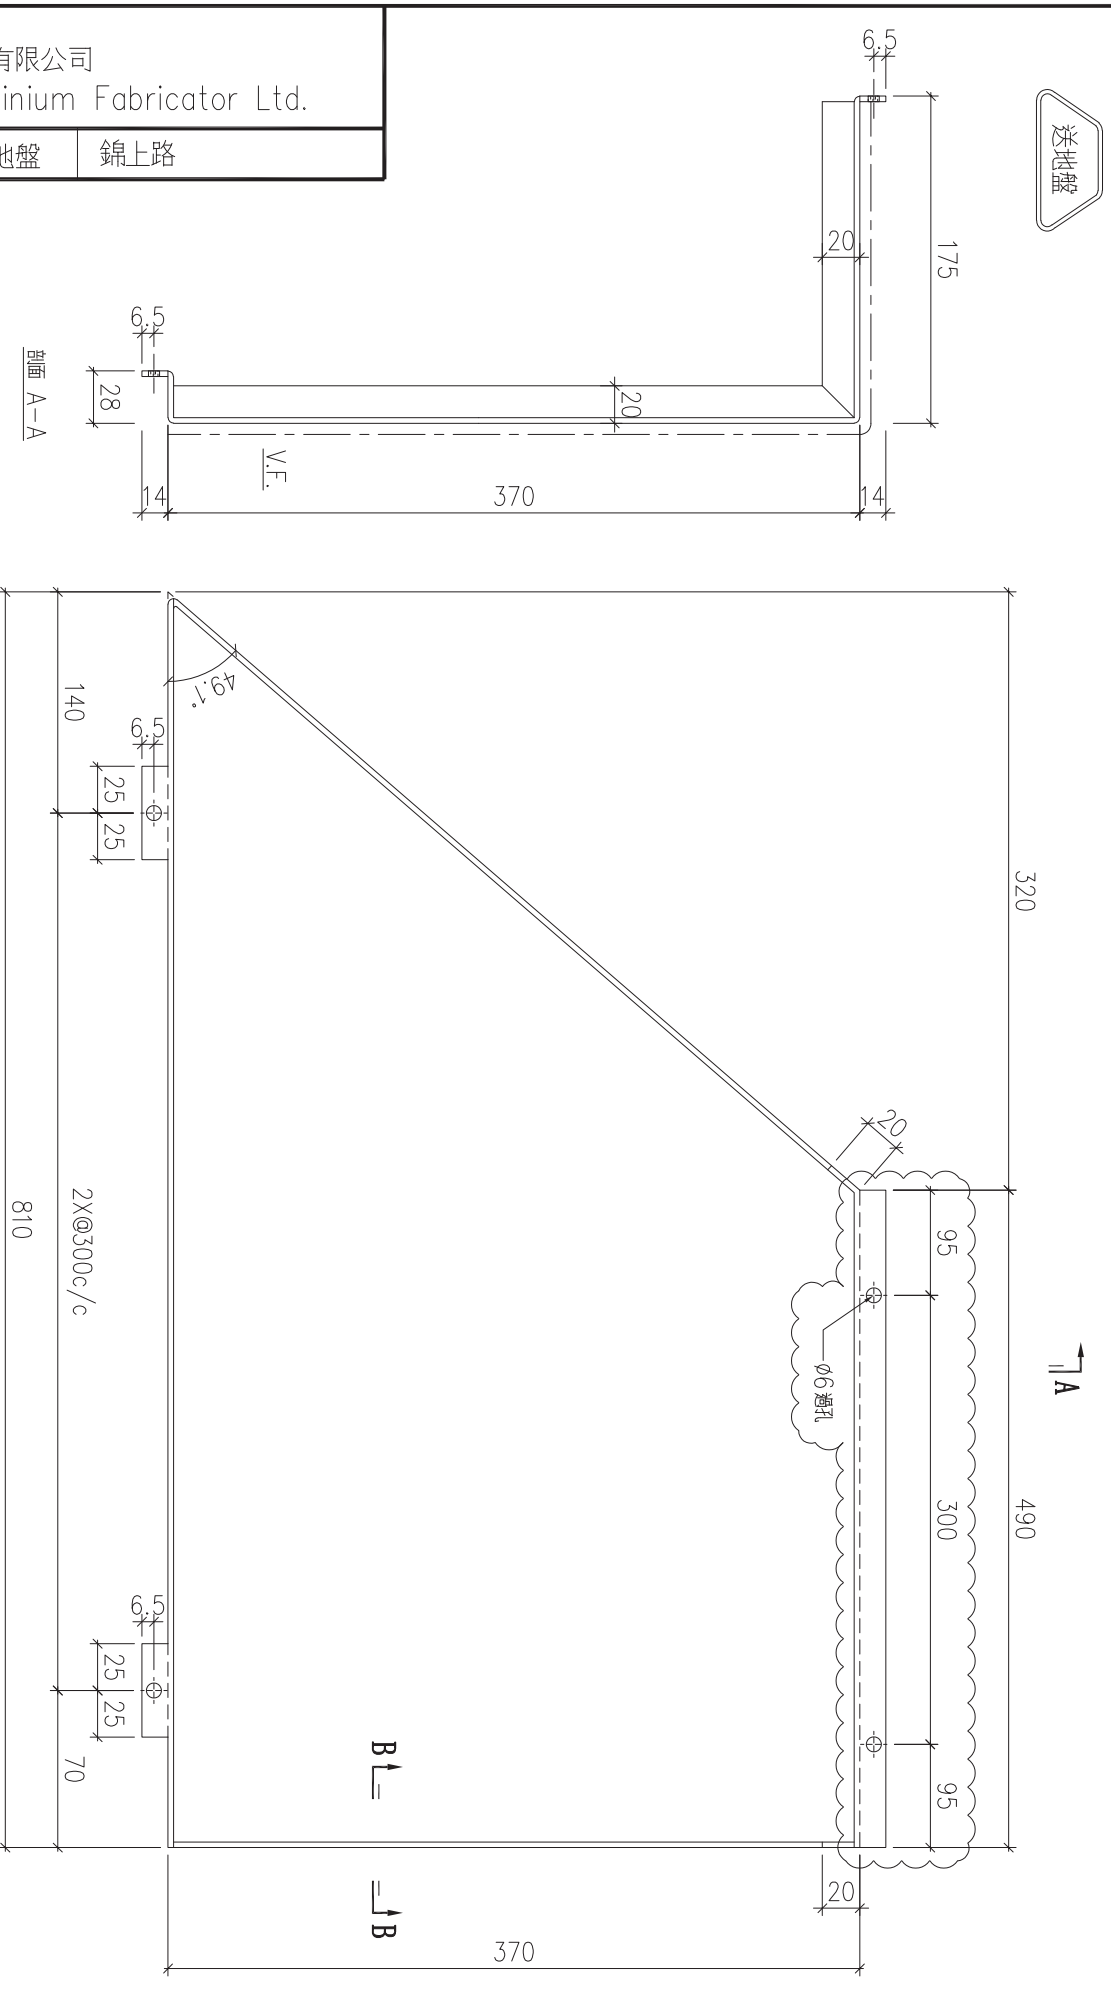



| 序號 | 物料編號 | 數量 | 安裝位置 | 樓層 |
|---|---|---|---|---|
| 01 | T2-ALC-AP65 | 7 | 見派位圖 | T2 FLAT A 17~23/F |

| 名稱 | 天花鋁板加工圖 | 制圖 | LHR | 2022.2.19 | 修改 | A | B | |
|---|---|---|---|---|---|---|---|---|
| 材料 | 3mm厚鋁板 (3003H14) | 復核 | - | - | 日期 | 2022.3.25 | 2022.5.27 | |
| 顏色 | EC-DG-D334232-ZD1(閃粉古銅) | 批準 | | | 圖號 | J853-ALC-AP229 | | |

美特鋁質 有限公司
MIDI Aluminium Fabricator Ltd.

| 工程號 | J853 | 地盤 | 錦上路 |
|---|---|---|---|

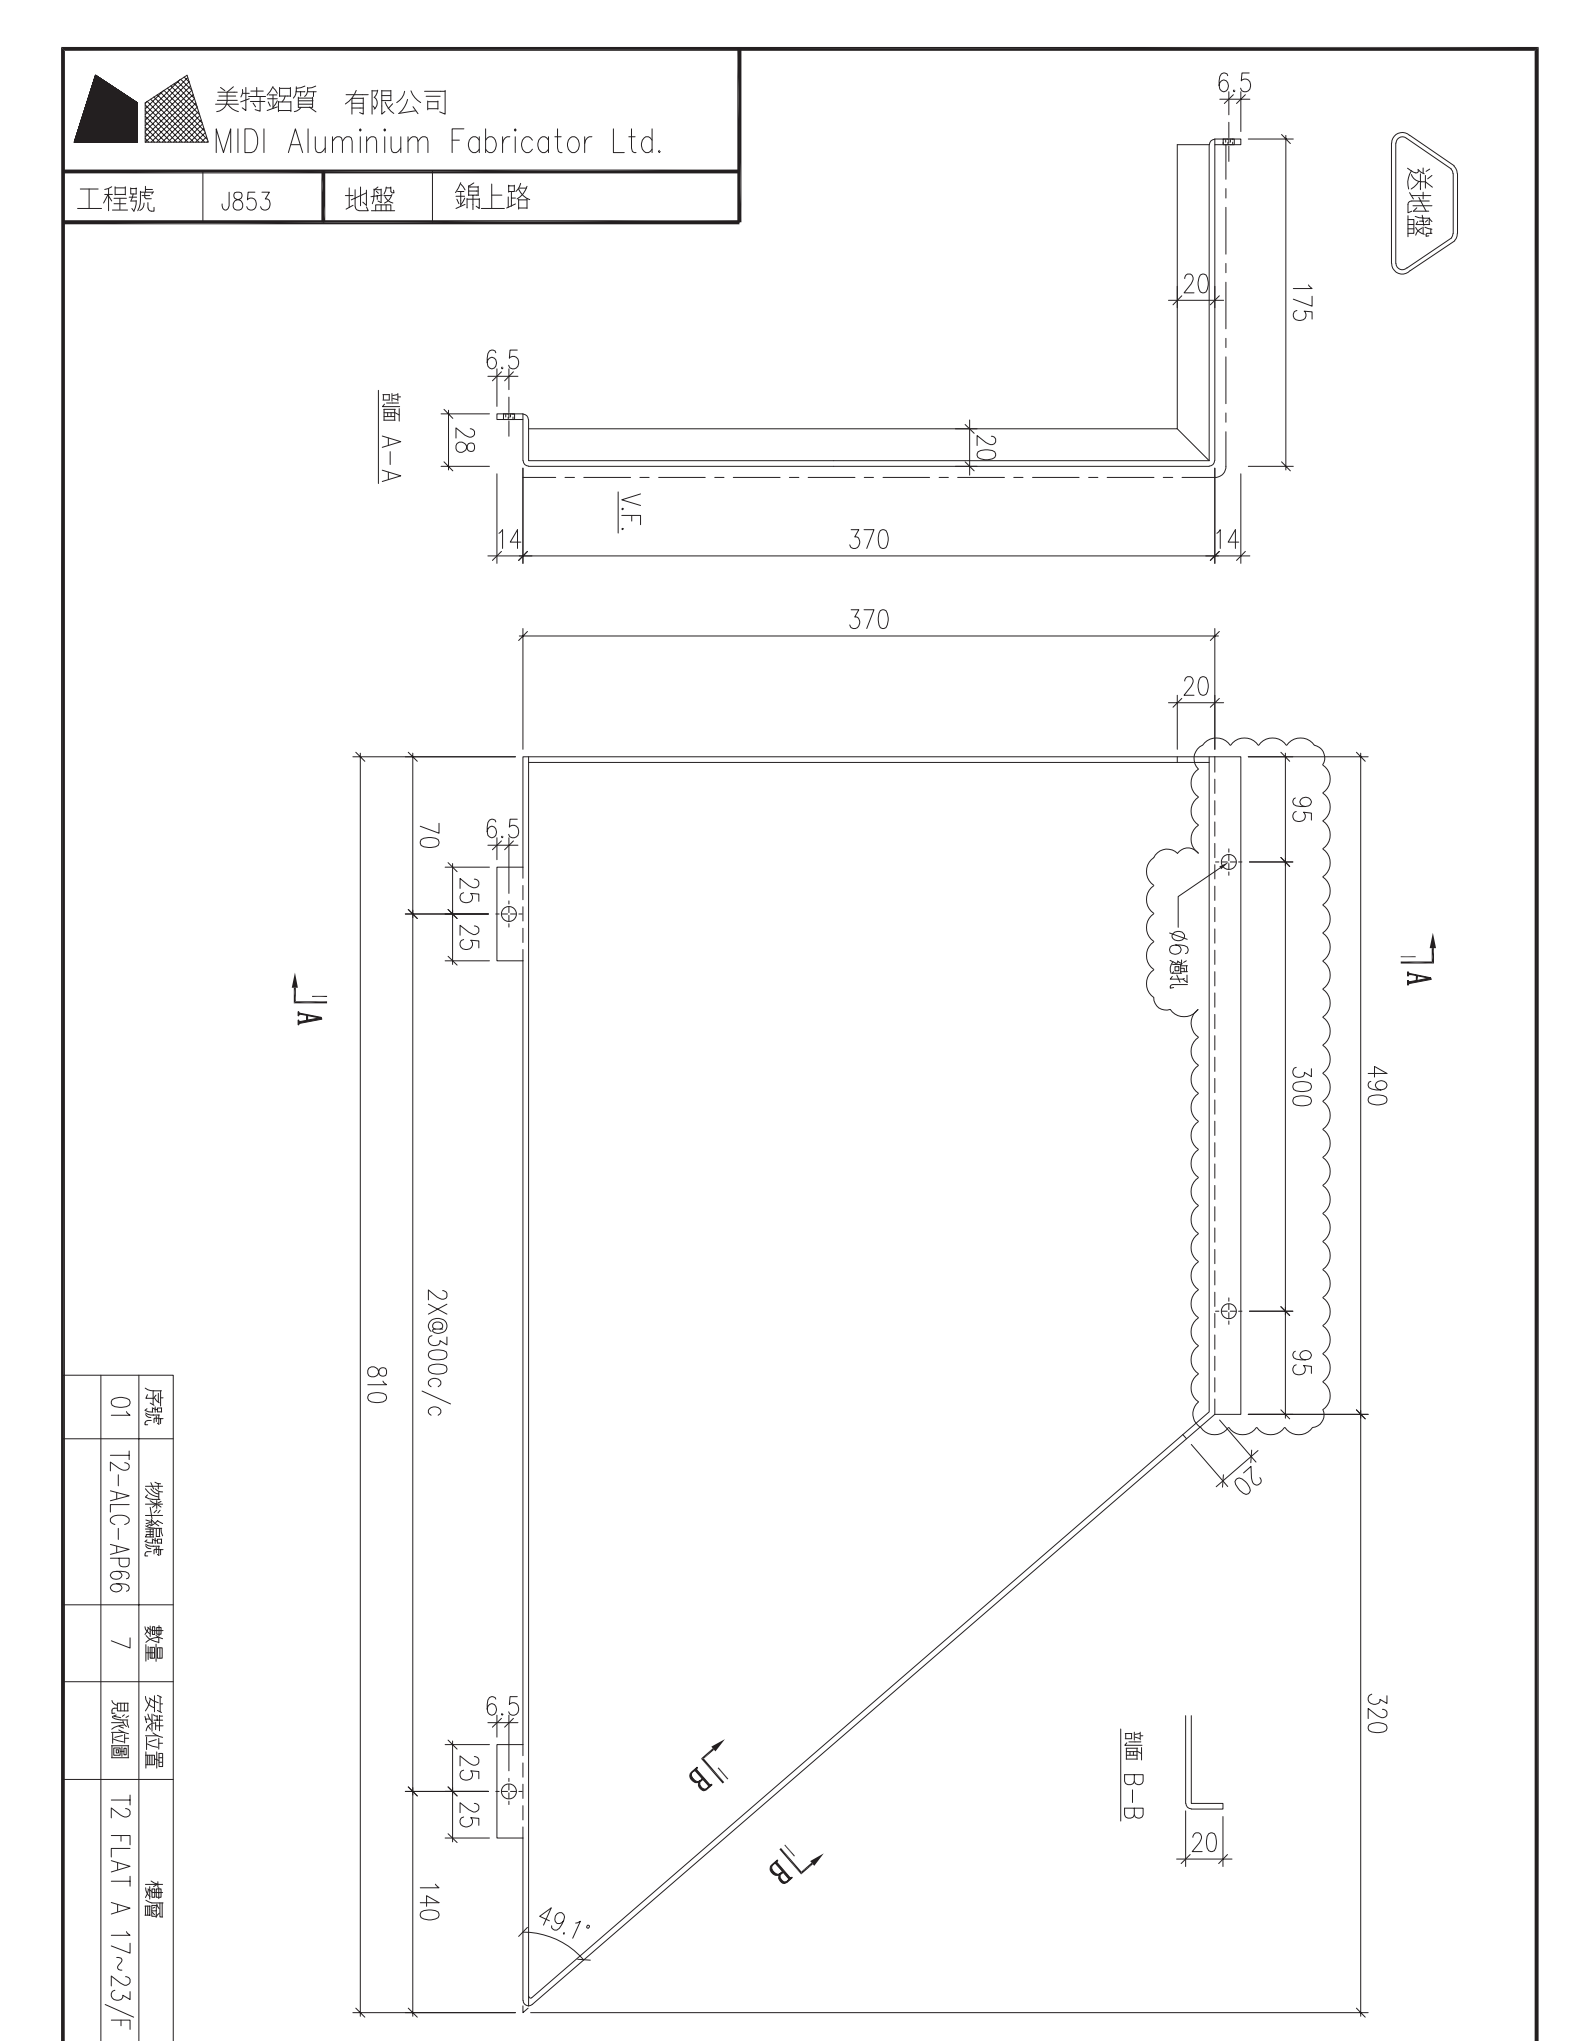



| 序號 | 物料編號 | 數量 | 安裝位置 | 樓層 |
|---|---|---|---|---|
| 01 | T2-ALC-AP66 | 7 | 見派位圖 | T2 FLAT A 17~23/F |


| 名稱 | 天花鋁板加工圖 | 制圖 | LHR | 2022.2.19 | 修改 | A | B | |
|---|---|---|---|---|---|---|---|---|
| 材料 | 3mm厚鋁板 (3003H14) | 復核 | - | - | 日期 | 2022.3.25 | 2022.5.27 | |
| 顏色 | EC-DG-D334232-ZD1(閃粉古銅) | 批準 | | | 圖號 | J853-ALC-AP230 | | |

美特鋁質 有限公司
MIDI Aluminium Fabricator Ltd.

| 工程號 | J853 | 地盤 | 錦上路 |
|---|---|---|---|

送地盤

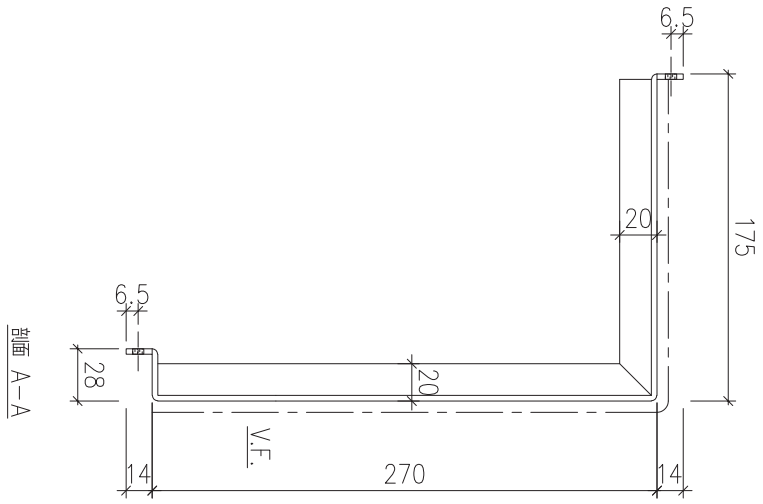

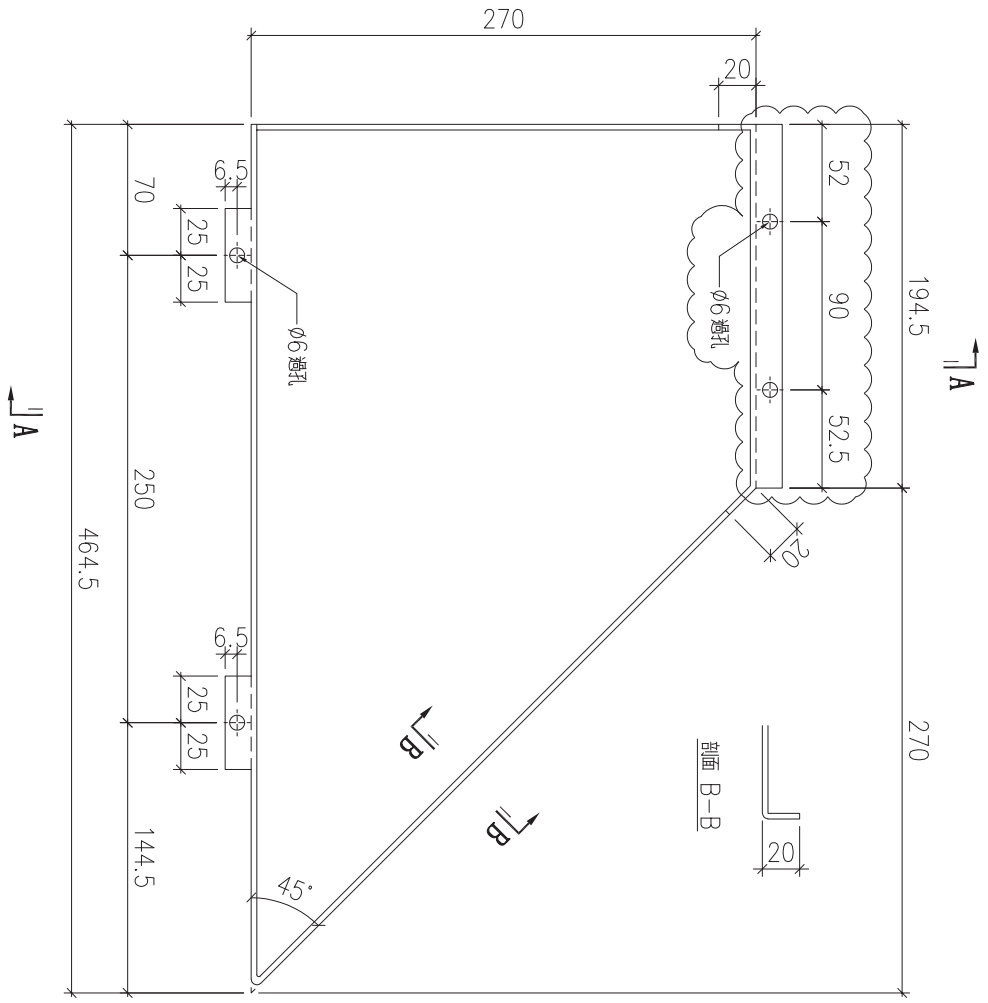

| 序號 | 物料編號 | 數量 | 安裝位置 | 樓層 |
|---|---|---|---|---|
| 01 | T3-ALC-AP50 | 8 | 見派位圖 | T3 FLAT A 17~25/F |


| 名稱 | 天花鋁板加工圖 | 制圖 | LHR | 2022.2.19 | 修改 | A | B | |
|---|---|---|---|---|---|---|---|---|
| 材料 | 3mm 厚鋁板 (3003H14) | 復核 | - | - | 日期 | 2022.3.28 | 2022.5.28 | |
| 顏色 | EC-DG-D334232-ZD1(閃粉古銅) | 批準 | | | 圖號 | J853-ALC-AP231 | | |

美特鋁質 有限公司
MIDI Aluminium Fabricator Ltd.

| 工程號 | J853 | 地盤 | 錦上路 |
|---|---|---|---|

送地盤

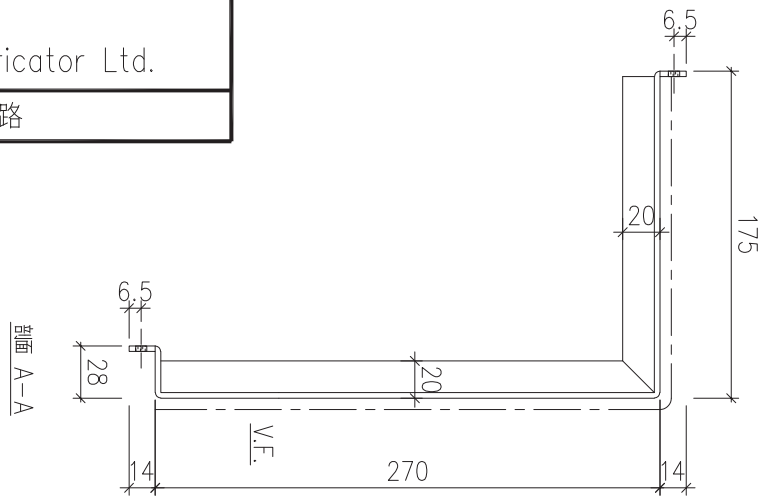

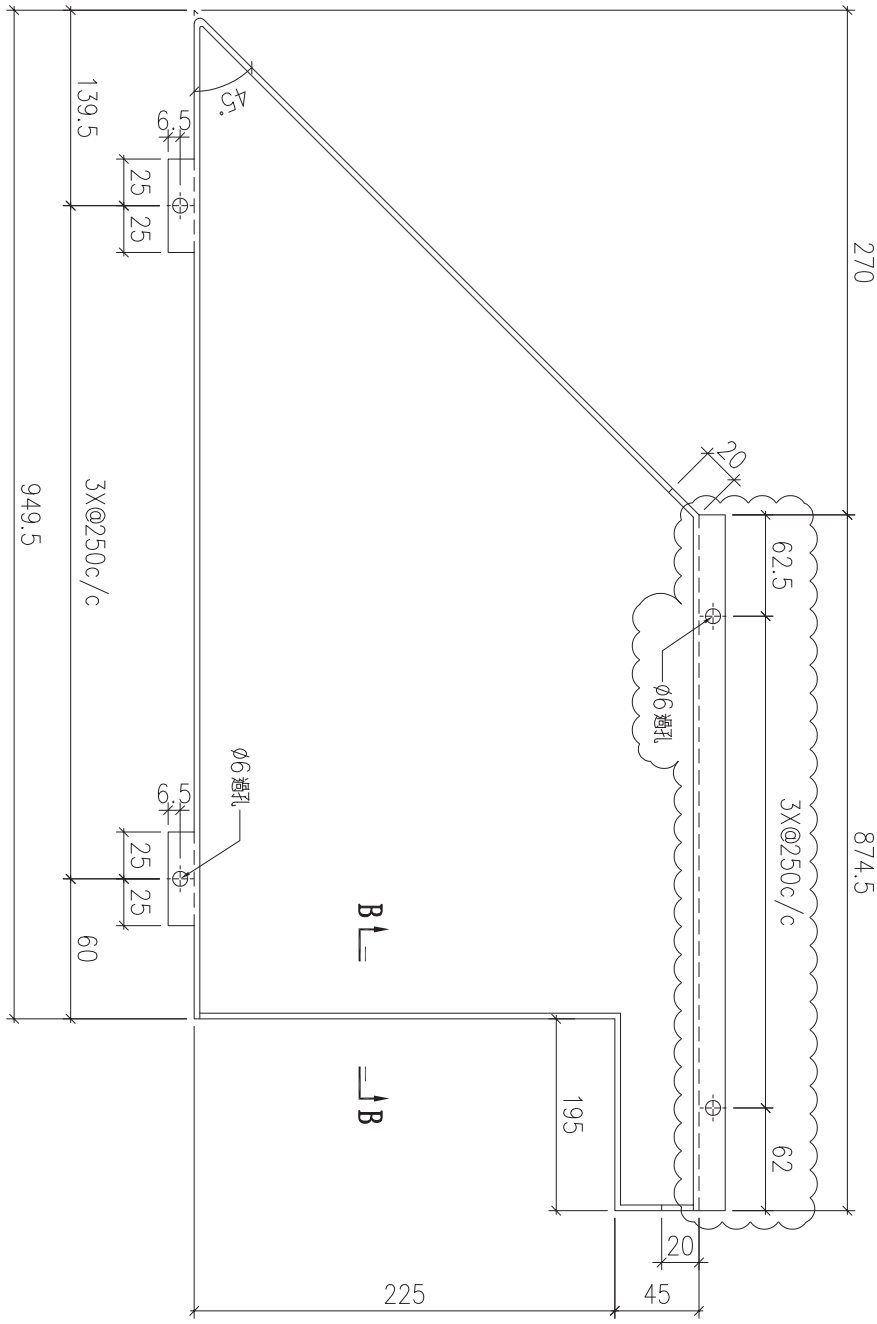




| 序號 | 物料編號 | 數量 | 安裝位置 | 樓層 |
|---|---|---|---|---|
| 01 | T3-ALC-AP46 | 10 | 見派位圖 | T3 FLAT D 6~17/F |


| 名稱 | 天花鋁板加工圖 | 制圖 | LHR | 2022.2.19 | 修改 | A | | |
|---|---|---|---|---|---|---|---|---|
| 材料 | 3mm厚鋁板 (3003H14) | 復核 | - | - | 日期 | 2022.5.28 | | |
| 顏色 | EC-DG-D334232-ZD1(閃粉古銅) | 批準 | | | 圖號 | J853-ALC-AP232 | | |

美特鋁質 有限公司
MIDI Aluminium Fabricator Ltd.

| 工程號 | J853 | 地盤 | 錦上路 |
|---|---|---|---|

送地盤

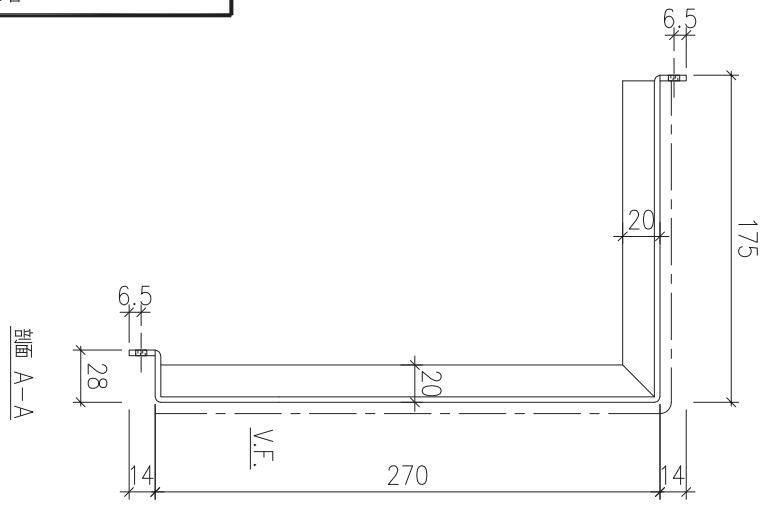

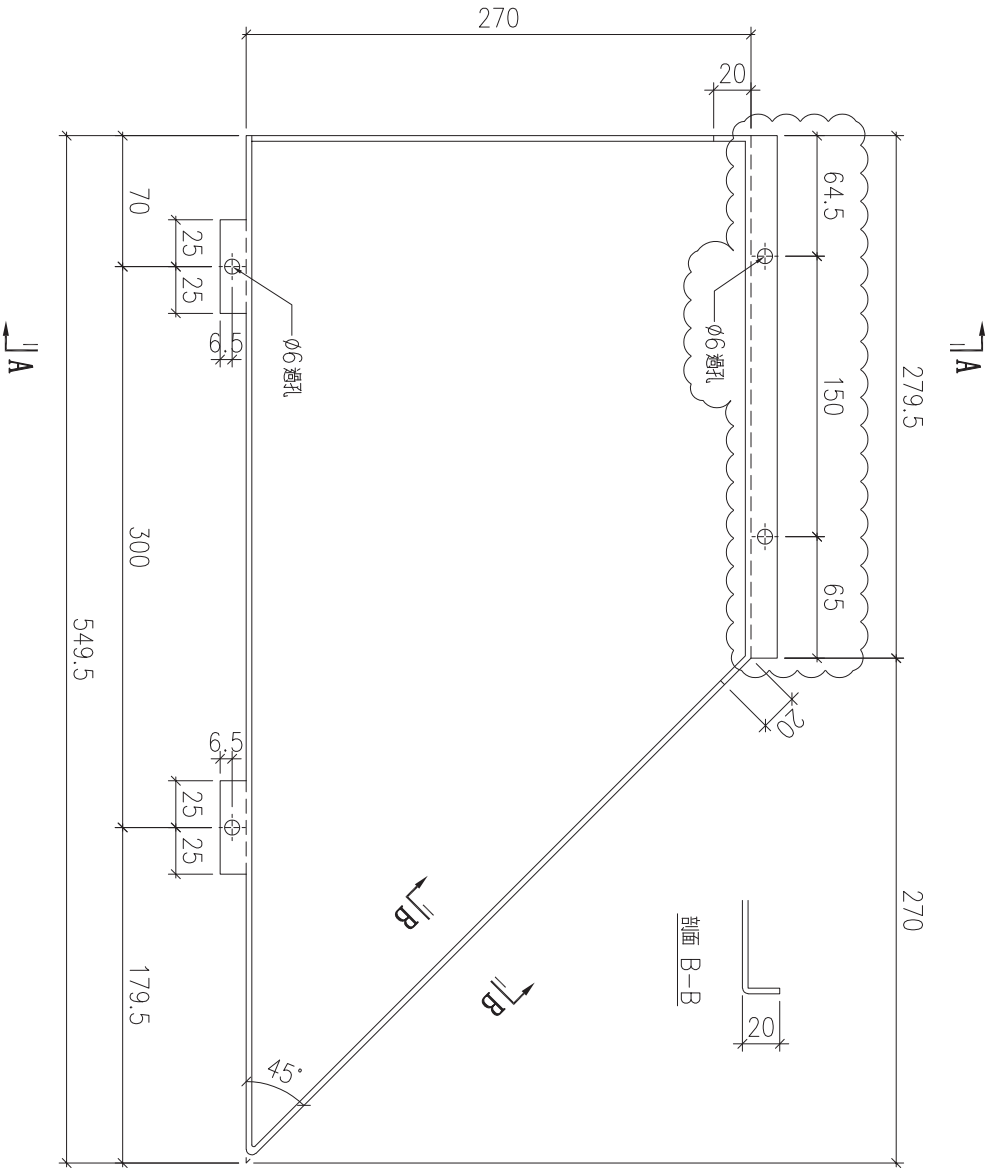




| 序號 | 物料編號 | 數量 | 安裝位置 | 樓層 |
|---|---|---|---|---|
| 01 | T3-ALC-AP47 | 10 | 見派位圖 | T3 FLAT D 6~17/F |

| 名稱 | 天花鋁板加工圖 | 制圖 | LHR | 2022.2.19 | 修改 | A | | |
|---|---|---|---|---|---|---|---|---|
| 材料 | 3mm厚鋁板 (3003H14) | 復核 | - | - | 日期 | 2022.5.28 | | |
| 顏色 | EC-DG-D334232-ZD1(閃粉古銅) | 批準 | | | 圖號 | J853-ALC-AP233 | | |

美特鋁質 有限公司
MIDI Aluminium Fabricator Ltd.
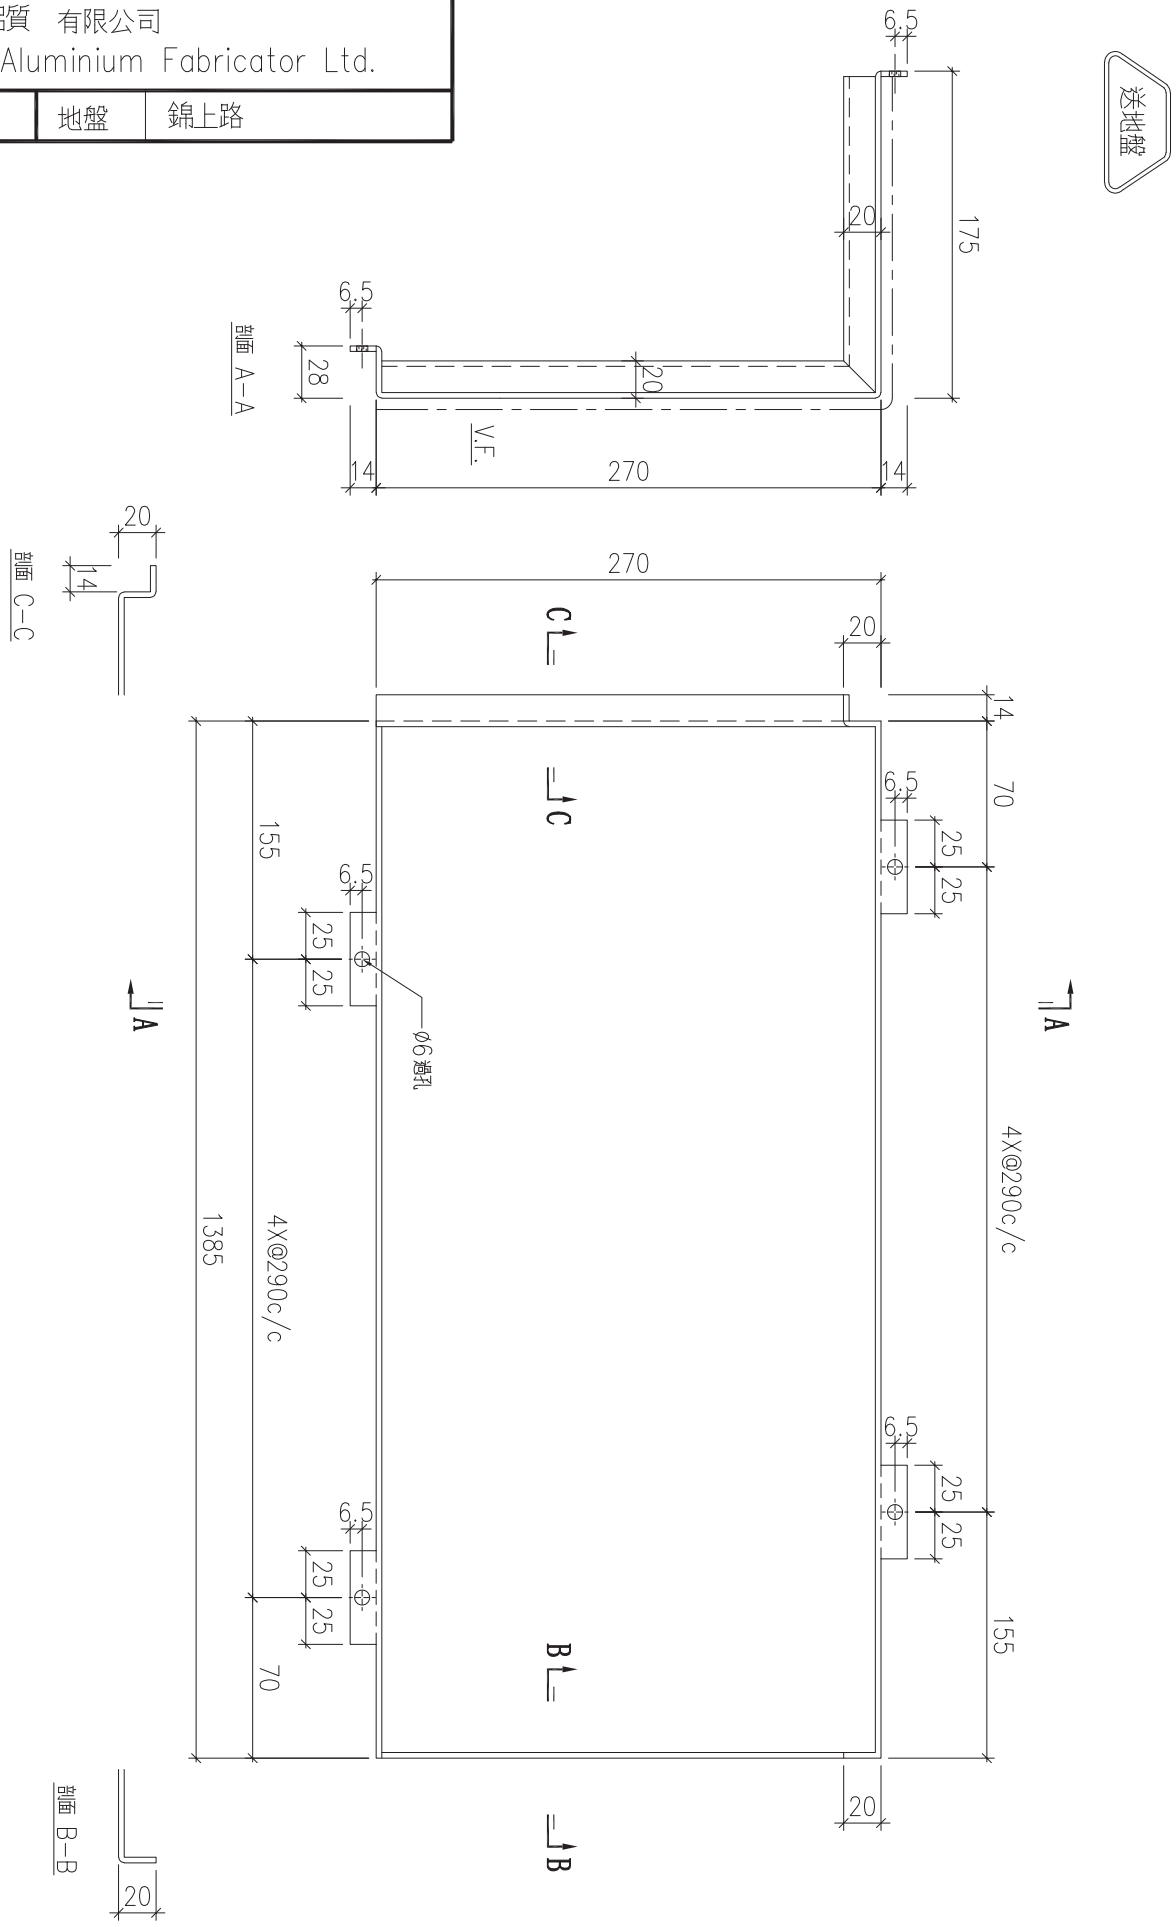
| 工程號 | J853 | 地盤 | 錦上路 |
|---|---|---|---|




| 序號 | 物料編號 | 數量 | 安裝位置 | 樓層 |
|---|---|---|---|---|
| 01 | T3-ALC-AP53 | 6 | 見派位圖 | T3 FLAT A 17,25,26/F |

| 名稱 | 天花鋁板加工圖 | 制圖 | LHR | 2022.2.19 | 修改 | A | | |
|---|---|---|---|---|---|---|---|---|
| 材料 | 3mm厚鋁板 (3003H14) | 復核 | - | - | 日期 | 2022.3.28 | | |
| 顏色 | EC-DG-D334232-ZD1(閃粉古銅) | 批準 | | | 圖號 | J853-ALC-AP234 | | |

美特鋁質 有限公司
MIDI Aluminium Fabricator Ltd.

| 工程號 | J853 | 地盤 | 錦上路 |
|---|---|---|---|




| 序號 | 物料編號 | 數量 | 安裝位置 | 樓層 |
|---|---|---|---|---|
| 01 | T3-ALC-AP54 | 3 | 見派位圖 | T3 FLAT A 17,25,26/F |

| 名稱 | 天花鋁板加工圖 | 制圖 | LHR | 2022.2.19 | 修改 | A | | |
|---|---|---|---|---|---|---|---|---|
| 材料 | 3mm厚鋁板 (3003H14) | 復核 | - | - | 日期 | 2022.3.28 | | |
| 顏色 | EC-DG-D334232-ZD1(閃粉古銅) | 批準 | | | 圖號 | J853-ALC-AP235 | | |

美特鋁質 有限公司
MIDI Aluminium Fabricator Ltd.

| 工程號 | J853 | 地盤 | 錦上路 |
|---|---|---|---|





| 序號 | 物料編號 | 數量 | 安裝位置 | 樓層 |
|---|---|---|---|---|
| 01 | T3-ALC-AP55 | 3 | 見派位圖 | T3 FLAT A 17,25,26/F |

| 名稱 | 天花鋁板加工圖 | 制圖 | LHR | 2022.2.19 | 修改 | A | | |
|---|---|---|---|---|---|---|---|---|
| 材料 | 3mm厚鋁板 (3003H14) | 復核 | - | - | 日期 | 2022.3.28 | | |
| 顏色 | EC-DG-D334232-ZD1(閃粉古銅) | 批準 | | | 圖號 | J853-ALC-AP236 | | |

美特鋁質 有限公司
MIDI Aluminium Fabricator Ltd.

| 工程號 | J853 | 地盤 | 錦上路 |
|---|---|---|---|

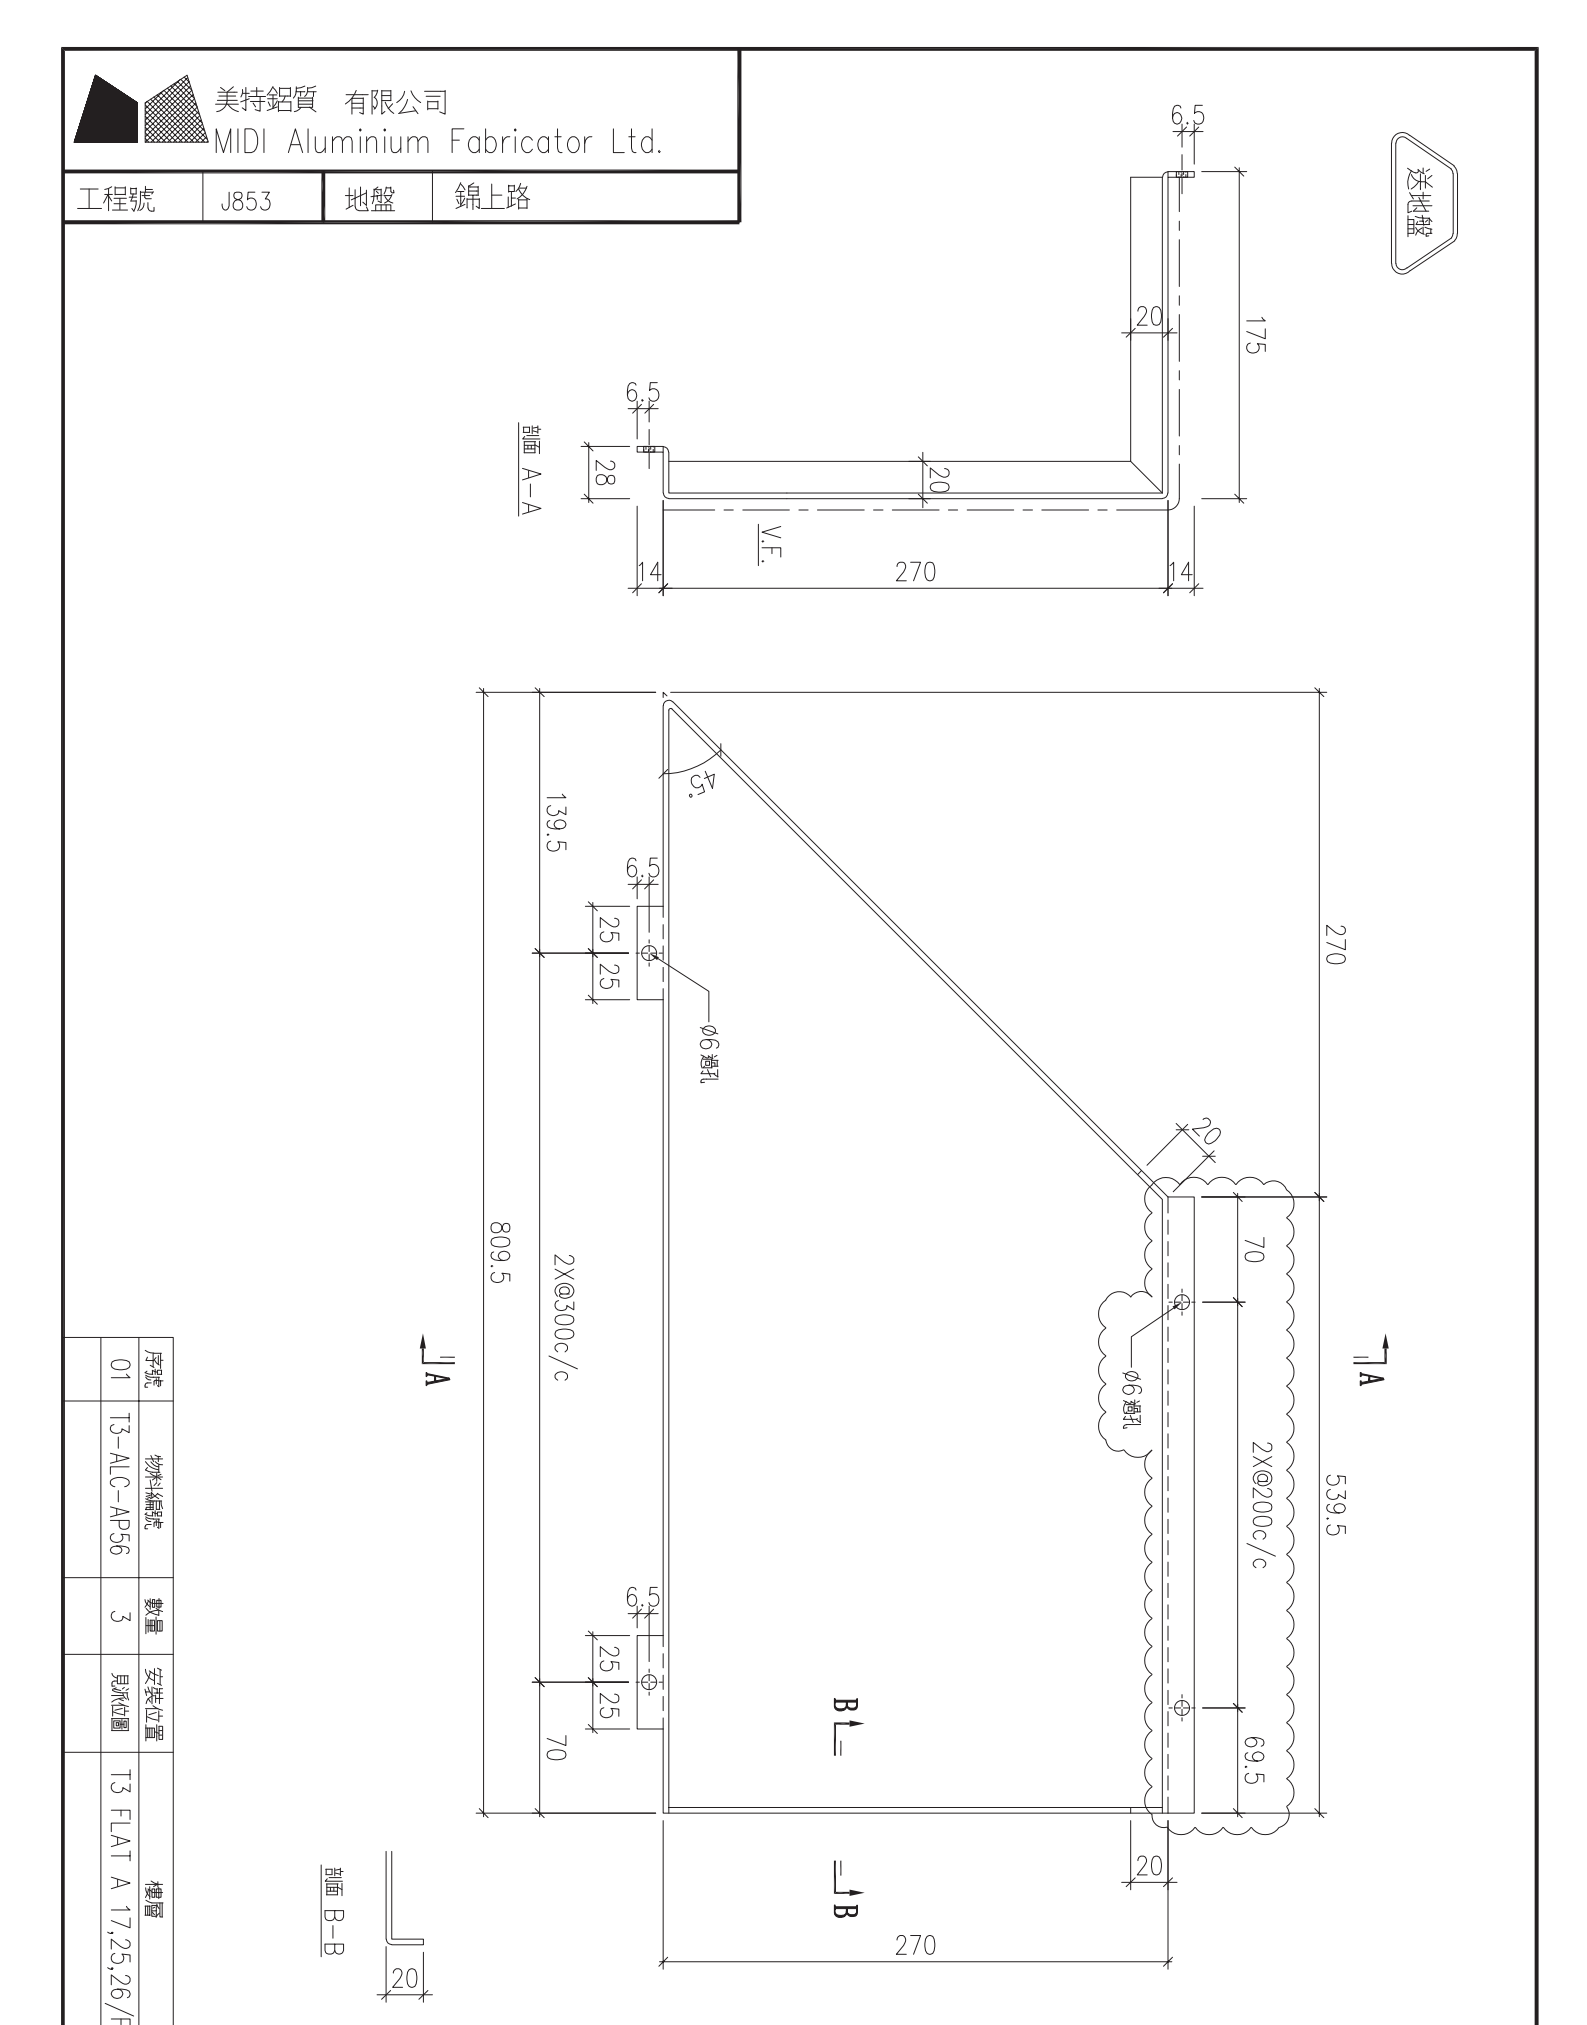



| 序號 | 物料編號 | 數量 | 安裝位置 | 樓層 |
|---|---|---|---|---|
| 01 | T3-ALC-AP56 | 3 | 見派位圖 | T3 FLAT A 17,25,26/F |

| 名稱 | 天花鋁板加工圖 | 制圖 | LHR | 2022.2.19 | 修改 | A | B | |
|---|---|---|---|---|---|---|---|---|
| 材料 | 3mm厚鋁板 (3003H14) | 復核 | - | - | 日期 | 2022.3.28 | 2022.5.28 | |
| 顏色 | EC-DG-D334232-ZD1(閃粉古銅) | 批準 | | | 圖號 | J853-ALC-AP237 | | |

美特鋁質 有限公司
MIDI Aluminium Fabricator Ltd.

| 工程號 | J853 | 地盤 | 錦上路 |
|---|---|---|---|

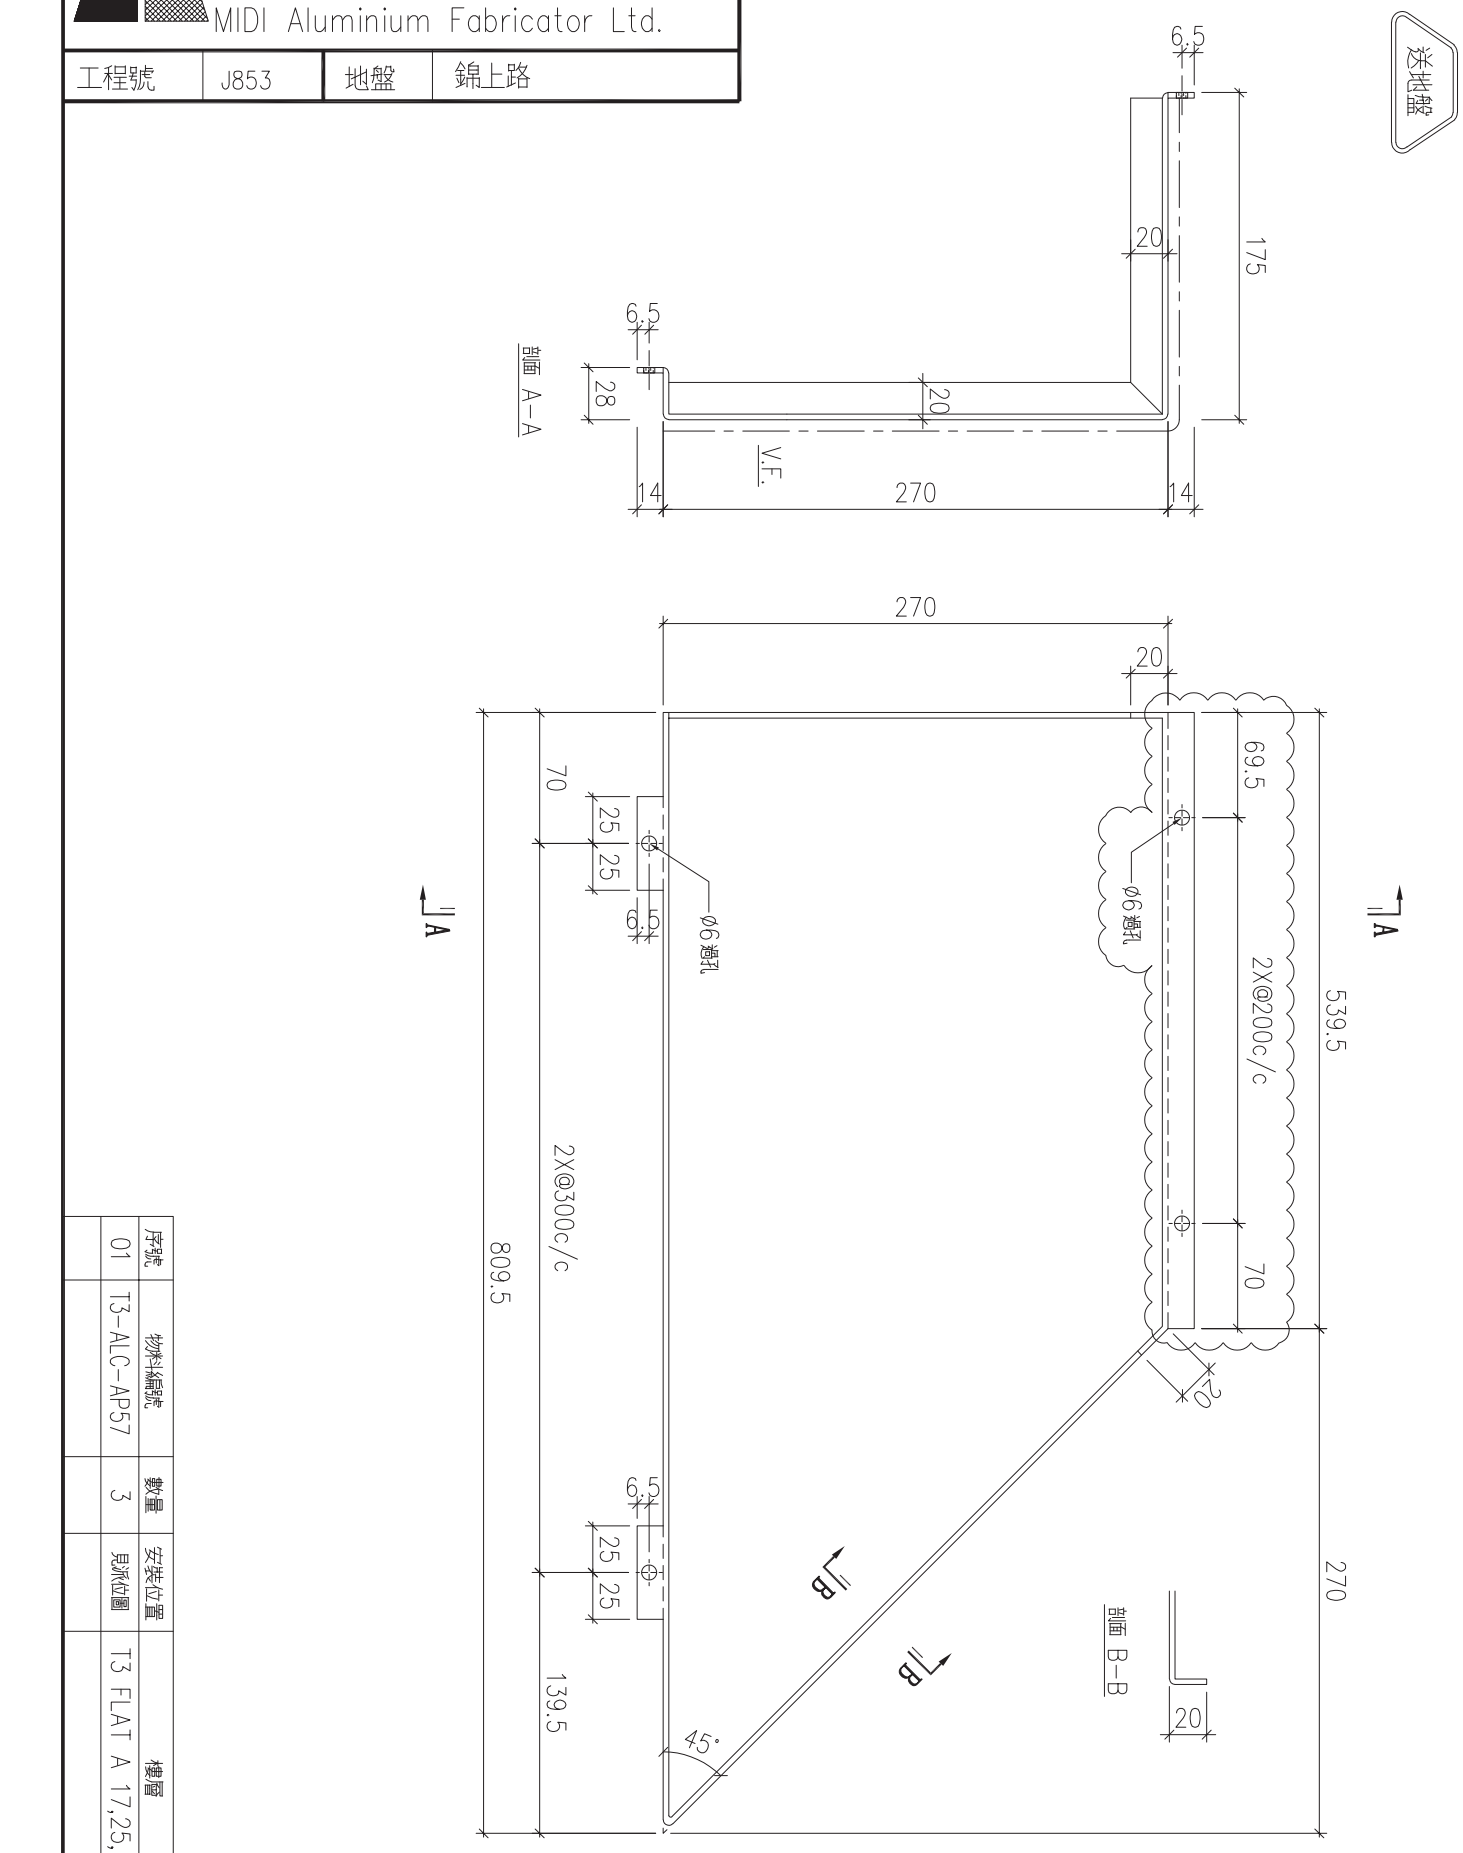



| 序號 | 物料編號 | 數量 | 安裝位置 | 樓層 |
|---|---|---|---|---|
| 01 | T3-ALC-AP57 | 3 | 見派位圖 | T3 FLAT A 17,25,26/F |

| 名稱 | 天花鋁板加工圖 | 制圖 | LHR | 2022.2.19 | 修改 | A | B | |
|---|---|---|---|---|---|---|---|---|
| 材料 | 3mm厚鋁板 (3003H14) | 復核 | - | - | 日期 | 2022.3.28 | 2022.5.28 | |
| 顏色 | EC-DG-D334232-ZD1(閃粉古銅) | 批準 | | | 圖號 | J853-ALC-AP238 | | |

美特鋁質 有限公司
MIDI Aluminium Fabricator Ltd.

| 工程號 | J853 | 地盤 | 錦上路 |
|---|---|---|---|

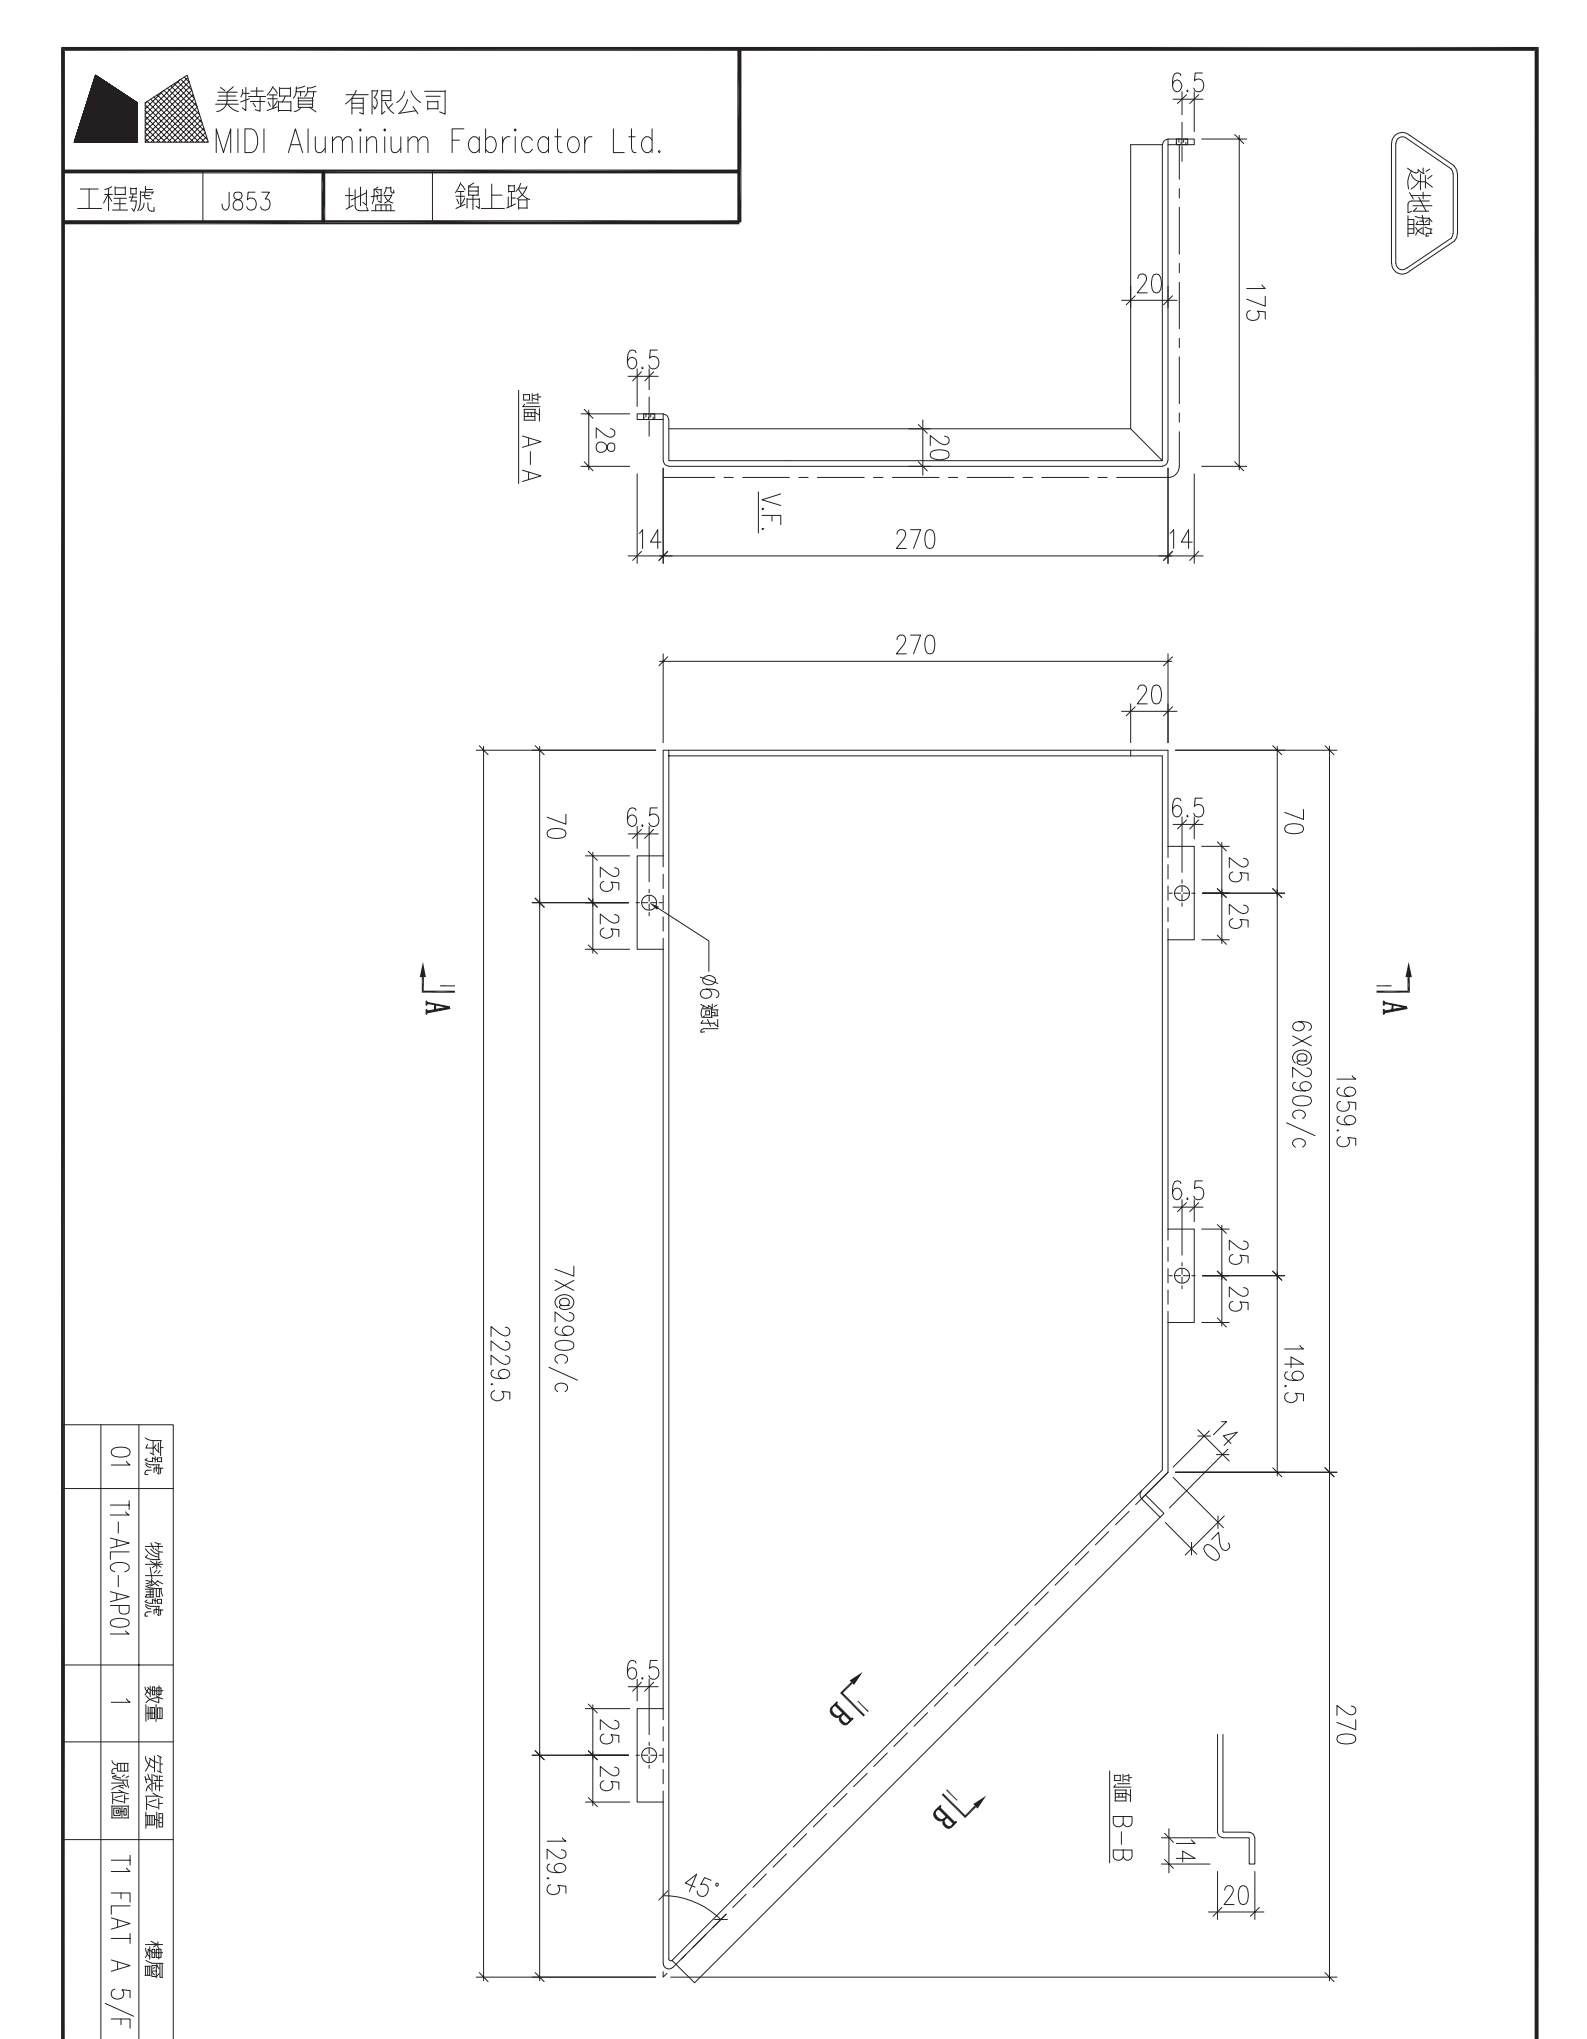



| 序號 | 物料編號 | 數量 | 安裝位置 | 樓層 |
|---|---|---|---|---|
| 01 | T1-ALC-AP01 | 1 | 見派位圖 | T1 FLAT A 5/F |

| 名稱 | 天花鋁板加工圖 | 制圖 | LHR | 2022.2.19 | 修改 | | | |
|---|---|---|---|---|---|---|---|---|
| 材料 | 3mm厚鋁板 (3003H14) | 復核 | - | - | 日期 | | | |
| 顏色 | EC-DG-D334232-ZD1(閃粉古銅) | 批準 | | | 圖號 | J853-ALC-AP239 | | |


美特鋁質 有限公司
MIDI Aluminium Fabricator Ltd.

| 工程號 | J853 | 地盤 | 錦上路 |
|---|---|---|---|

送地盤

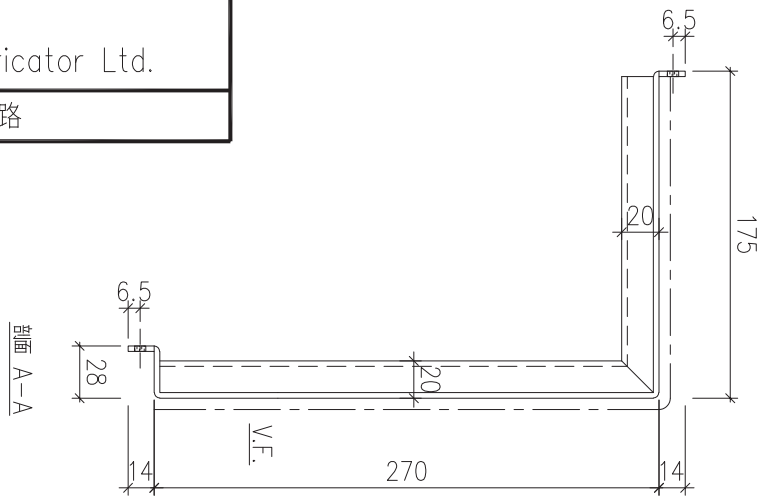


剖面 A-A

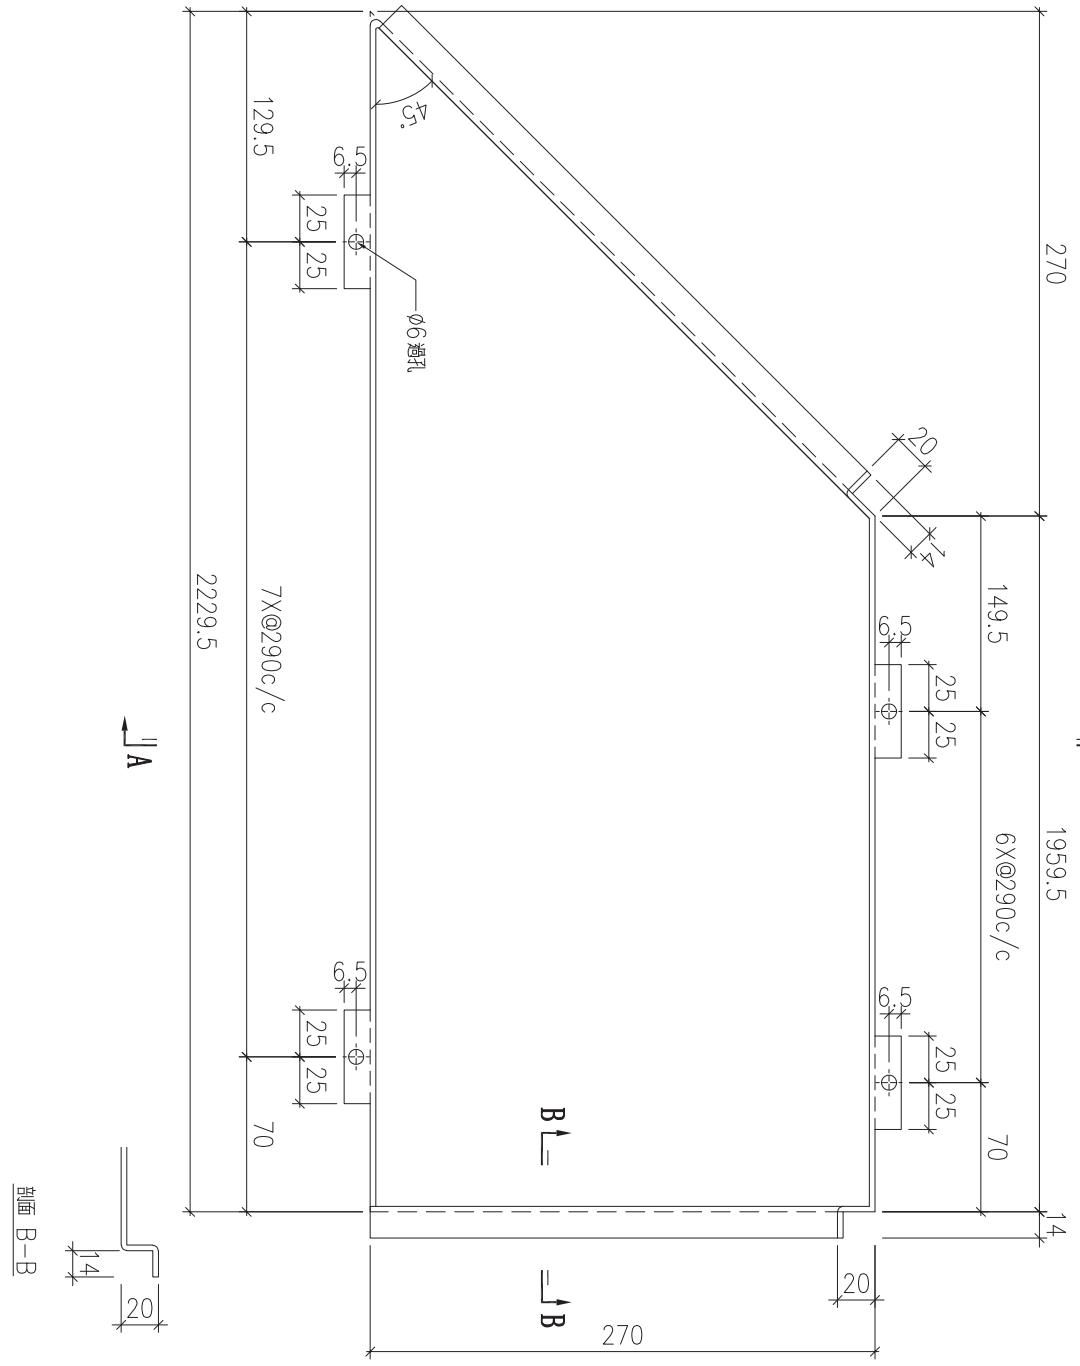


剖面 B-B





| 序號 | 物料編號 | 數量 | 安裝位置 | 樓層 |
|---|---|---|---|---|
| 01 | T1-ALC-AP02 | 1 | 見派位圖 | T1 FLAT A 5/F |

| 名稱 | 天花鋁板加工圖 | 制圖 | LHR | 2022.2.19 | 修改 | | | |
|---|---|---|---|---|---|---|---|---|
| 材料 | 3mm厚鋁板 (3003H14) | 復核 | - | - | 日期 | | | |
| 顏色 | EC-DG-D334232-ZD1(閃粉古銅) | 批準 | | | 圖號 | J853-ALC-AP240 | | |

美特鋁質 有限公司
MIDI Aluminium Fabricator Ltd.

| 工程號 | J853 | 地盤 | 錦上路 |
|---|---|---|---|

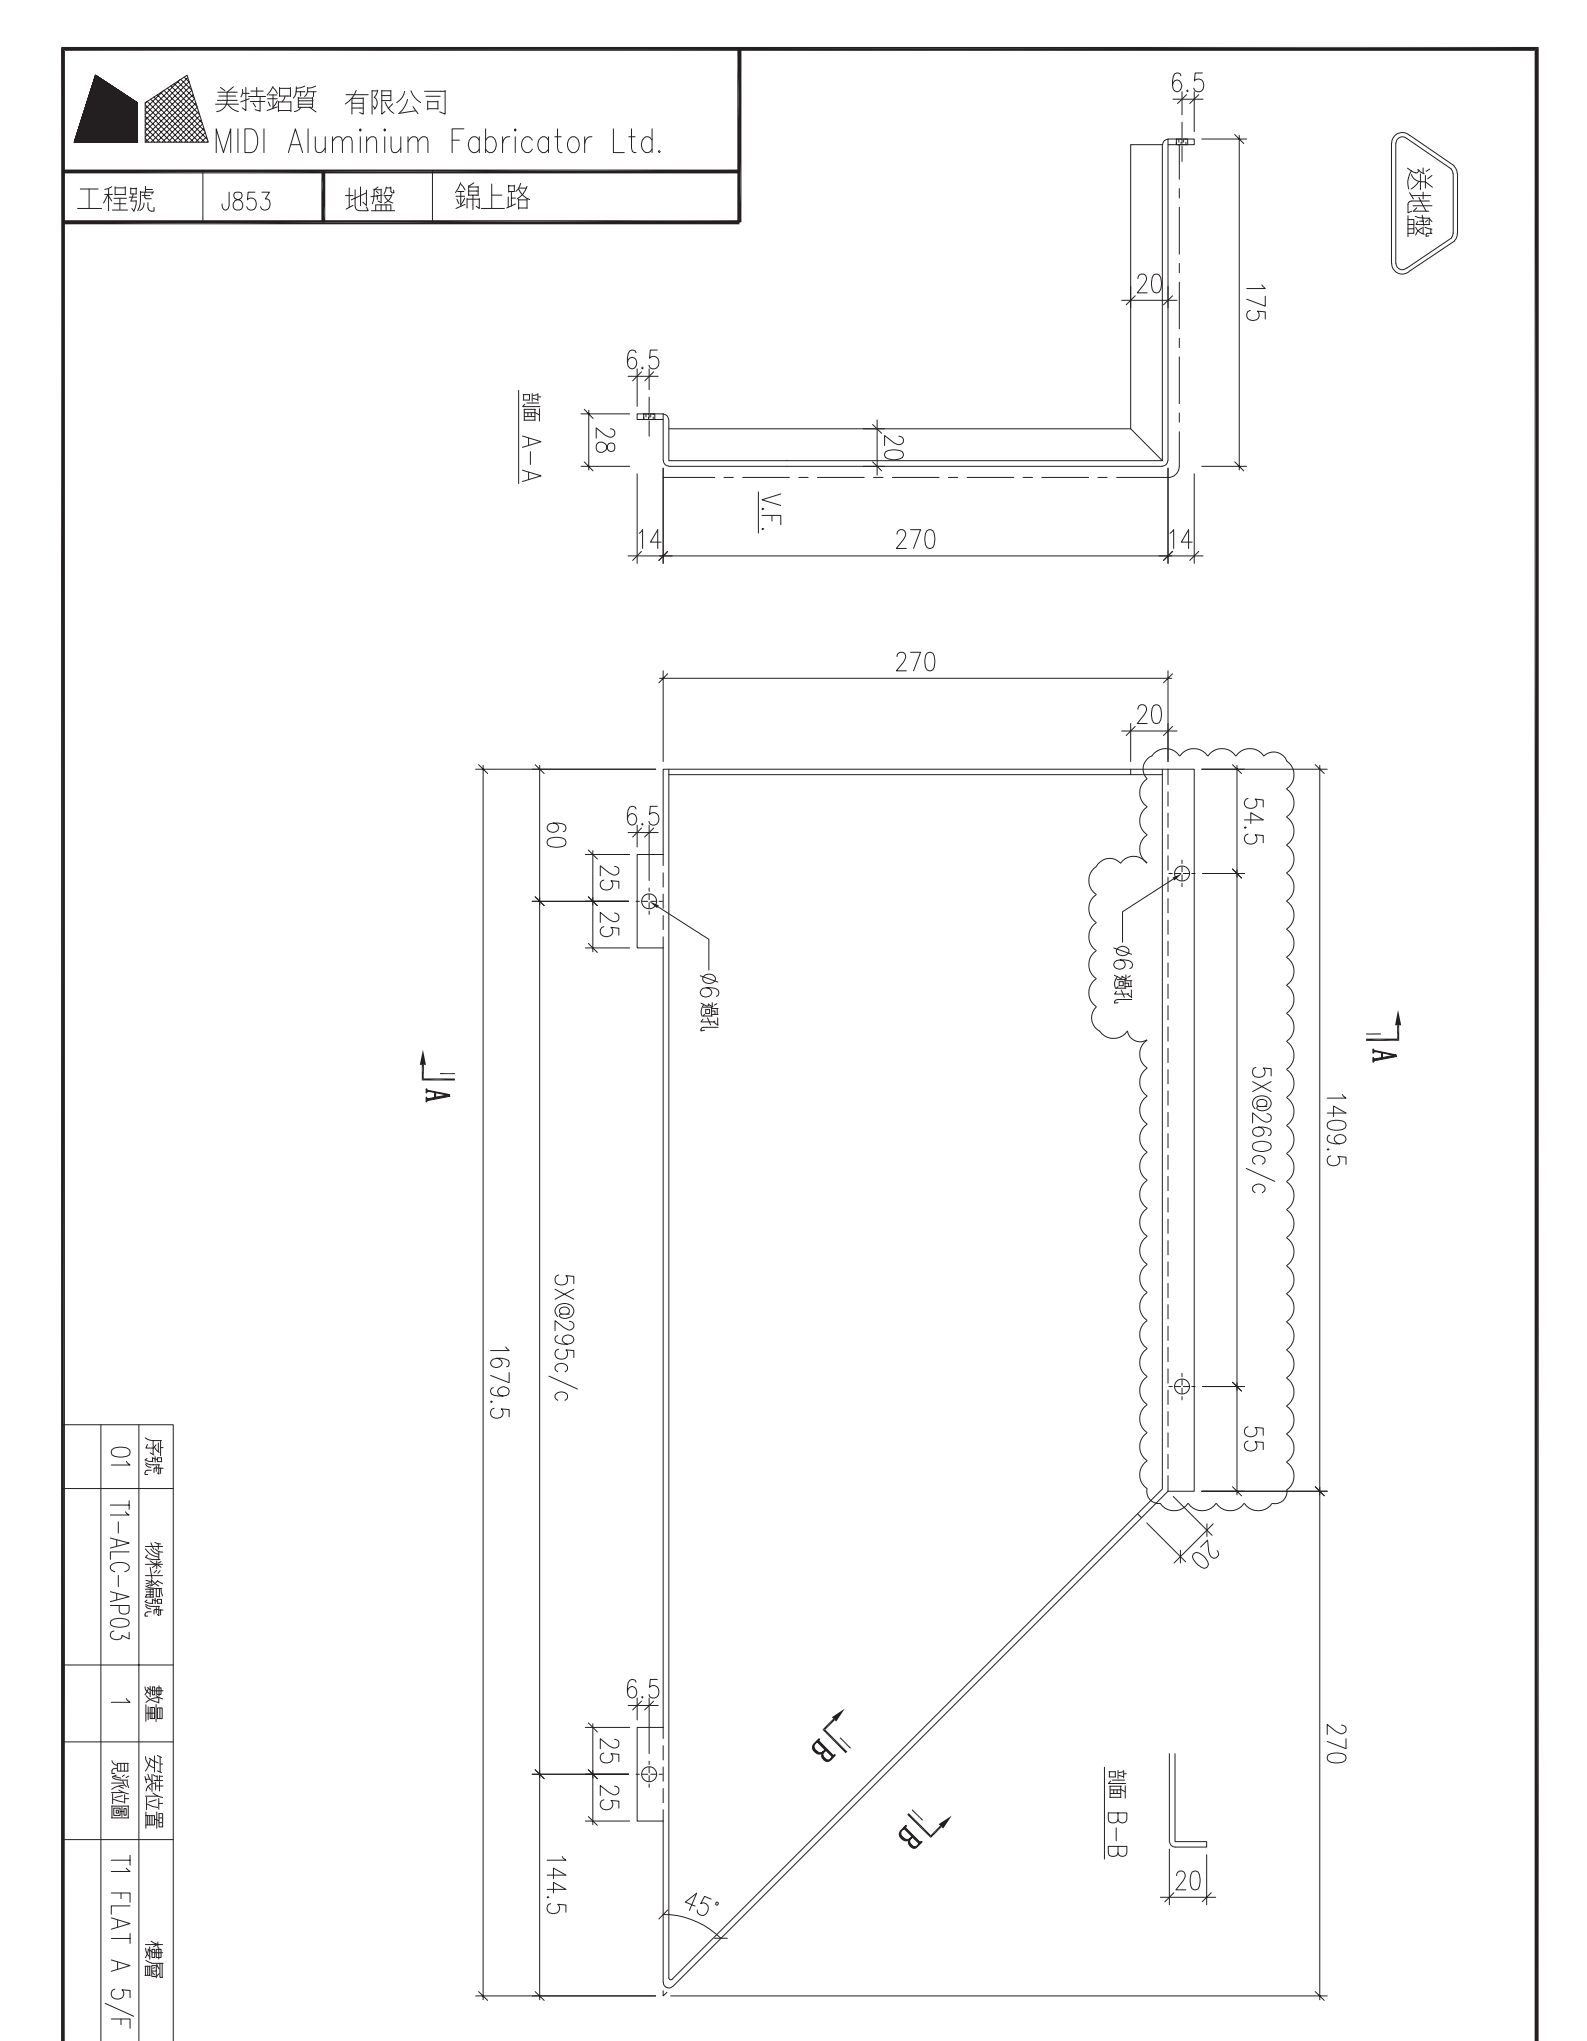



| 序號 | 物料編號 | 數量 | 安裝位置 | 樓層 |
|---|---|---|---|---|
| 01 | T1-ALC-AP03 | 1 | 見派位圖 | T1 FLAT A 5/F |

| 名稱 | 天花鋁板加工圖 | 制圖 | LHR | 2022.2.19 | 修改 | A | B | |
|---|---|---|---|---|---|---|---|---|
| 材料 | 3mm厚鋁板 (3003H14) | 復核 | - | - | 日期 | 2020.3.29 | 2022.5.26 | |
| 顏色 | EC-DG-D334232-ZD1(閃粉古銅) | 批準 | | | 圖號 | J853-ALC-AP241 | | |

美特鋁質 有限公司
MIDI Aluminium Fabricator Ltd.

| 工程號 | J853 | 地盤 | 錦上路 |
|---|---|---|---|

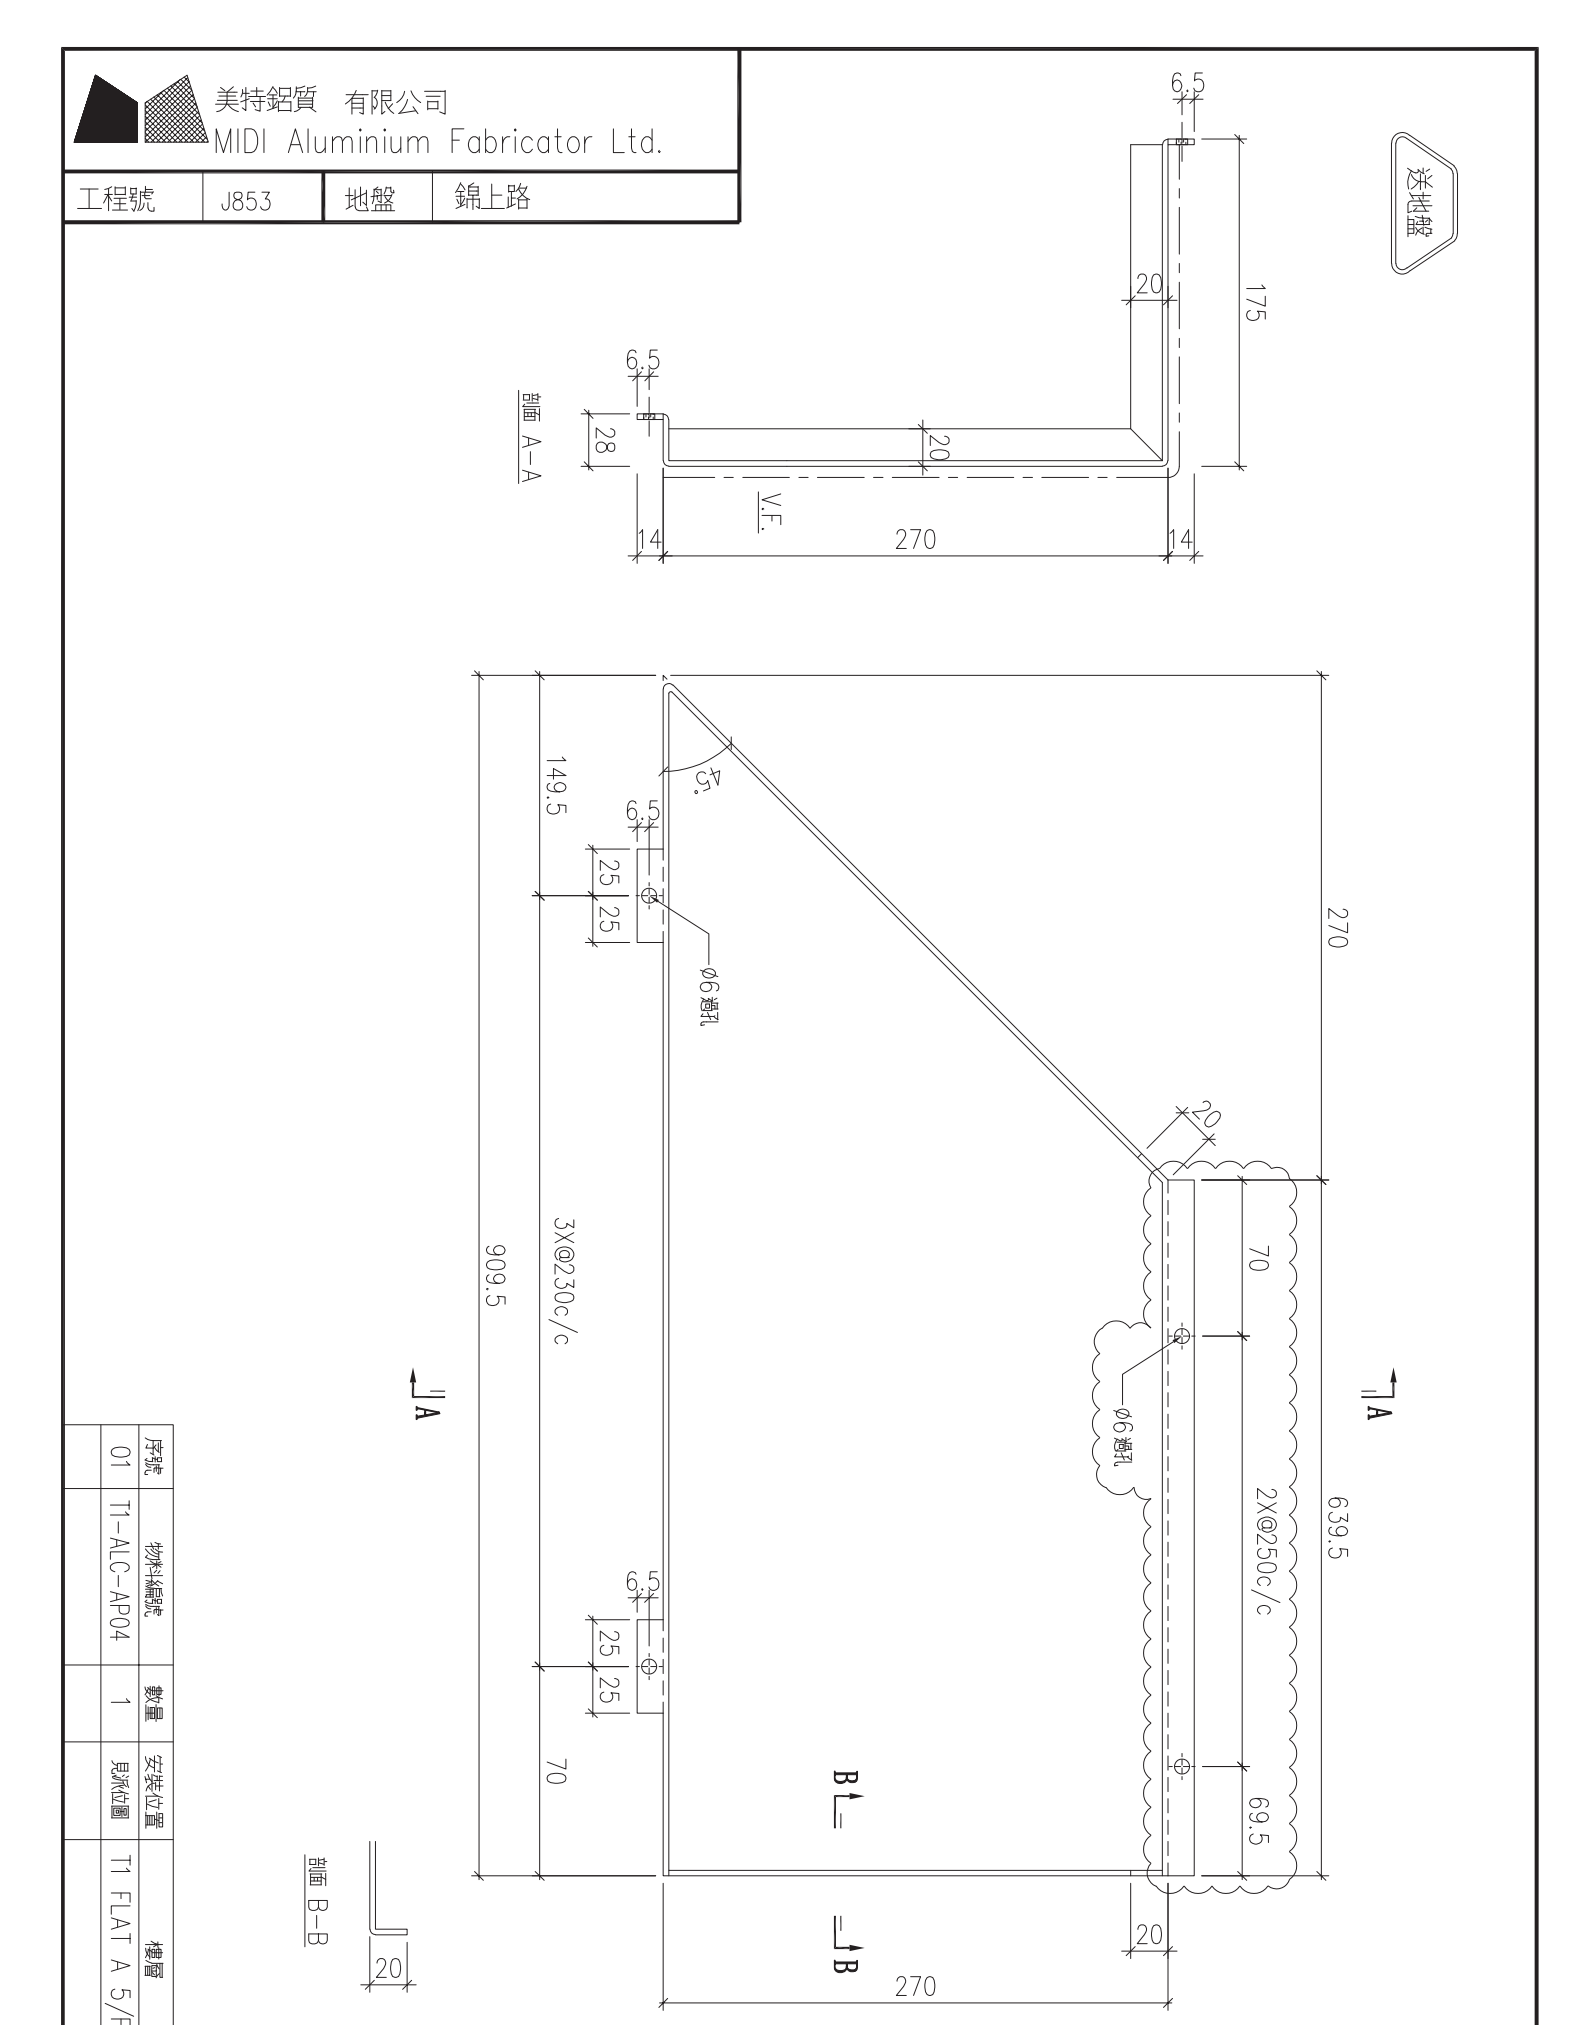



| 序號 | 物料編號 | 數量 | 安裝位置 | 樓層 |
|---|---|---|---|---|
| 01 | T1-ALC-AP04 | 1 | 見派位圖 | T1 FLAT A 5/F |

| 名稱 | 天花鋁板加工圖 | 制圖 | LHR | 2022.2.19 | 修改 | A | B | |
|---|---|---|---|---|---|---|---|---|
| 材料 | 3mm厚鋁板 (3003H14) | 復核 | - | - | 日期 | 2020.3.29 | 2022.5.26 | |
| 顏色 | EC-DG-D334232-ZD1(閃粉古銅) | 批準 | | | 圖號 | J853-ALC-AP242 | | |

美特鋁質 有限公司
MIDI Aluminium Fabricator Ltd.

| 工程號 | J853 | 地盤 | 錦上路 |
|---|---|---|---|

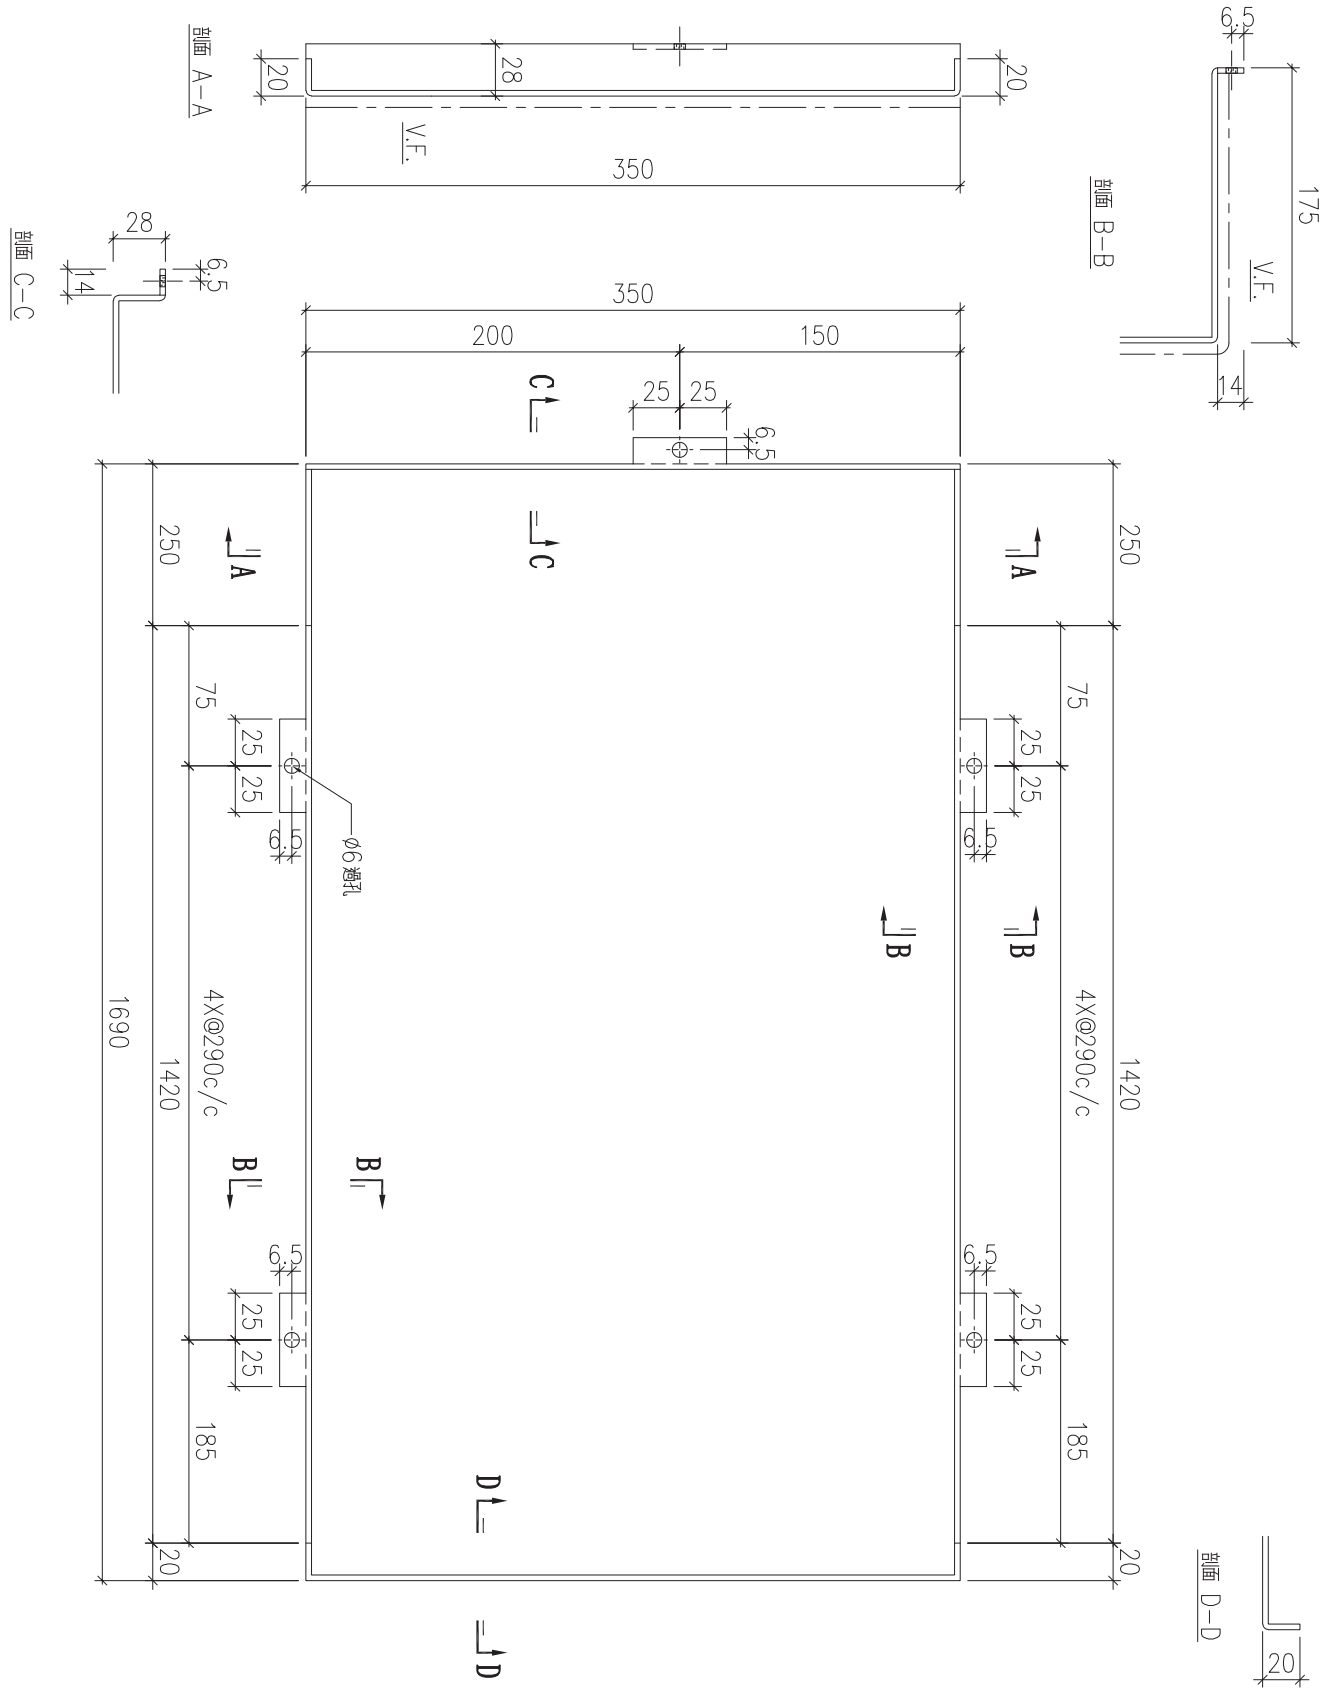



| 序號 | 物料編號 | 數量 | 安裝位置 | 樓層 |
|---|---|---|---|---|
| 01 | T1-ALC-AP09 | 1 | 見派位圖 | T1 FLAT A 23/F |

| 名稱 | 天花鋁板加工圖 | 制圖 | LHR | 2022.2.19 | 修改 | | | |
|---|---|---|---|---|---|---|---|---|
| 材料 | 3mm 厚鋁板 (3003H14) | 復核 | - | - | 日期 | | | |
| 顏色 | EC-DG-D334232-ZD1(閃粉古銅) | 批準 | | | 圖號 | J853-ALC-AP243 | | |

美特鋁質 有限公司
MIDI Aluminium Fabricator Ltd.

| 工程號 | J853 | 地盤 | 錦上路 |
|---|---|---|---|

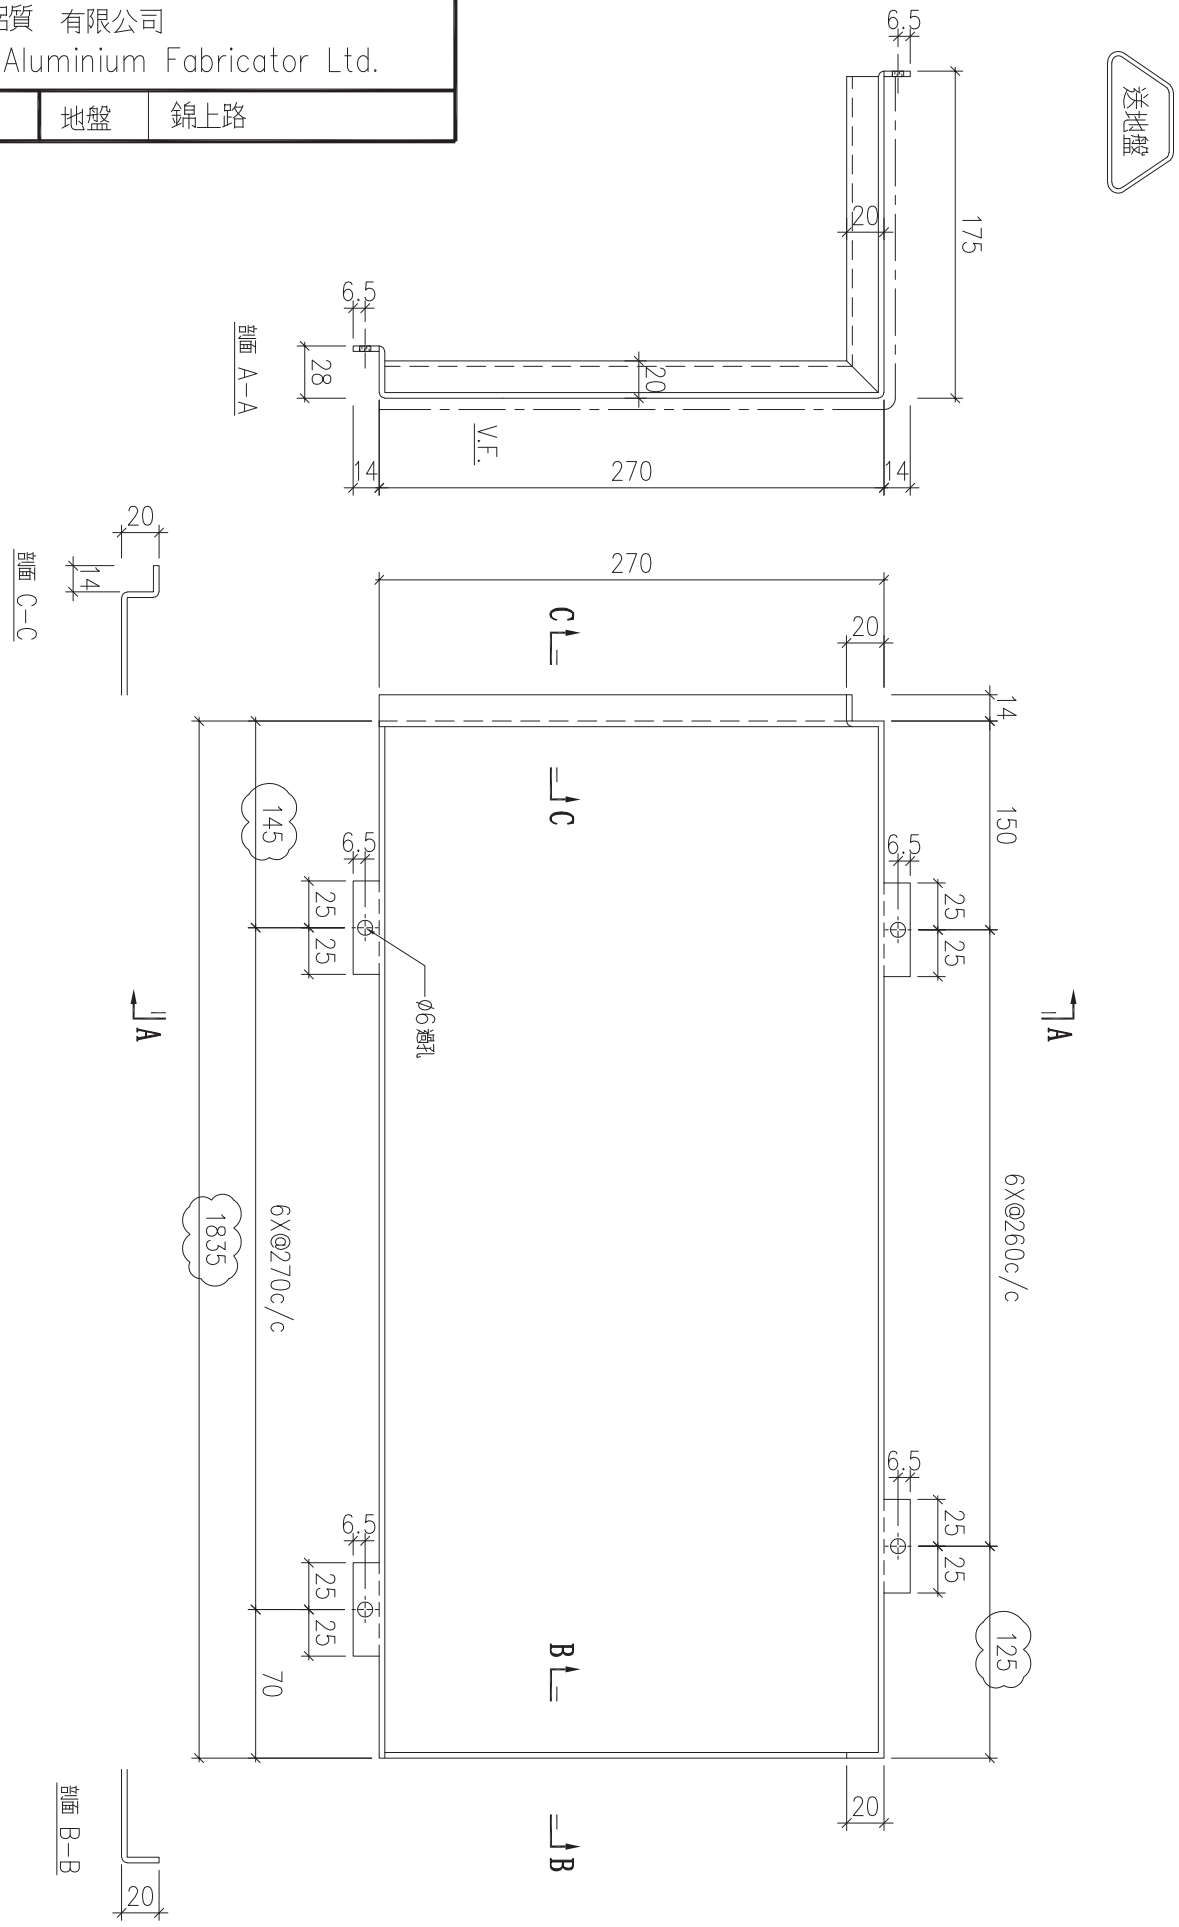



| 序號 | 物料編號 | 數量 | 安裝位置 | 樓層 |
|---|---|---|---|---|
| 01 | T1-ALC-AP10 | 1 | 見派位圖 | T1 FLAT A 23/F |

| 名稱 | 天花鋁板加工圖 | 制圖 | LHR | 2022.2.19 | 修改 | A | | |
|---|---|---|---|---|---|---|---|---|
| 材料 | 3mm厚鋁板 (3003H14) | 復核 | - | - | 日期 | 2022.3.30 | | |
| 顏色 | EC-DG-D334232-ZD1(閃粉古銅) | 批準 | | | 圖號 | J853-ALC-AP244 | | |

美特鋁質 有限公司
MIDI Aluminium Fabricator Ltd.

| 工程號 | J853 | 地盤 | 錦上路 |
|---|---|---|---|

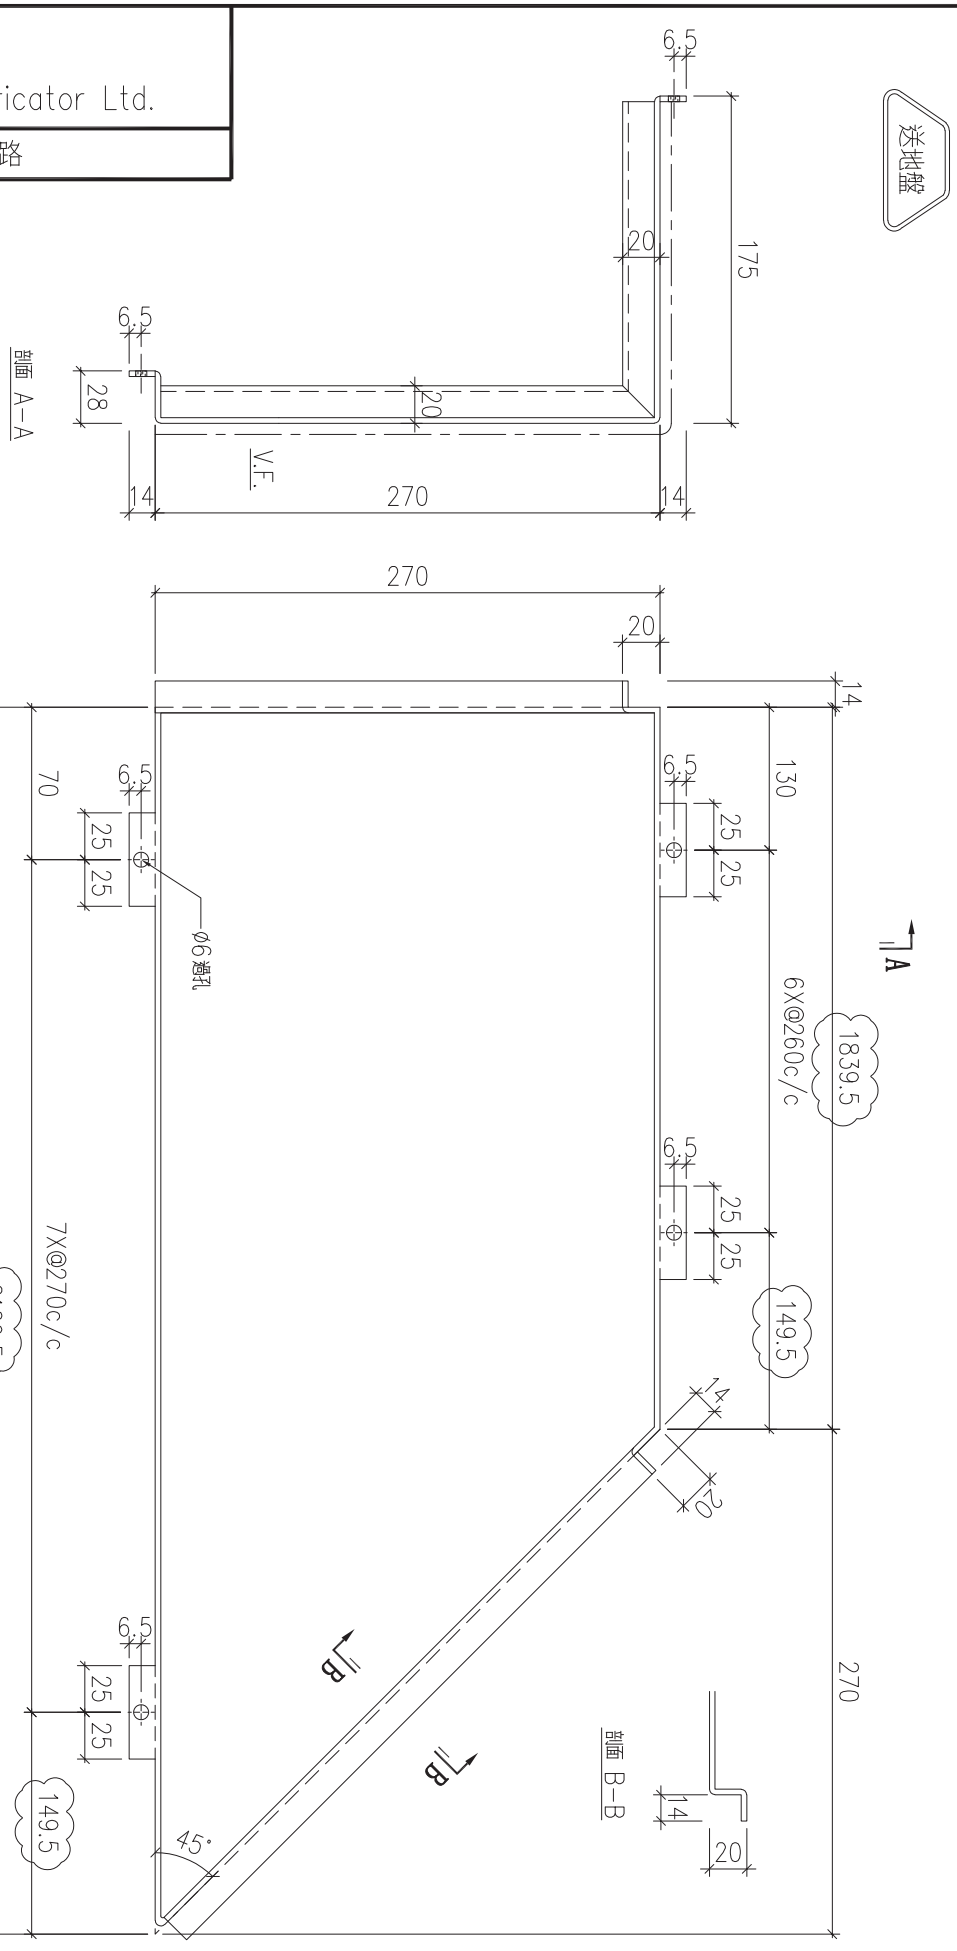



| 序號 | 物料編號 | 數量 | 安裝位置 | 樓層 |
|---|---|---|---|---|
| 01 | T1-ALC-AP11 | 1 | 見派位圖 | T1 FLAT A 23/F |

| 名稱 | 天花鋁板加工圖 | 制圖 | LHR | 2022.2.19 | 修改 | A | | |
|---|---|---|---|---|---|---|---|---|
| 材料 | 3mm厚鋁板 (3003H14) | 復核 | - | - | 日期 | 2022.3.30 | | |
| 顏色 | EC-DG-D334232-ZD1(閃粉古銅) | 批準 | | | 圖號 | J853-ALC-AP245 | | |

美特鋁質 有限公司
MIDI Aluminium Fabricator Ltd.

| 工程號 | J853 | 地盤 | 錦上路 |
|---|---|---|---|

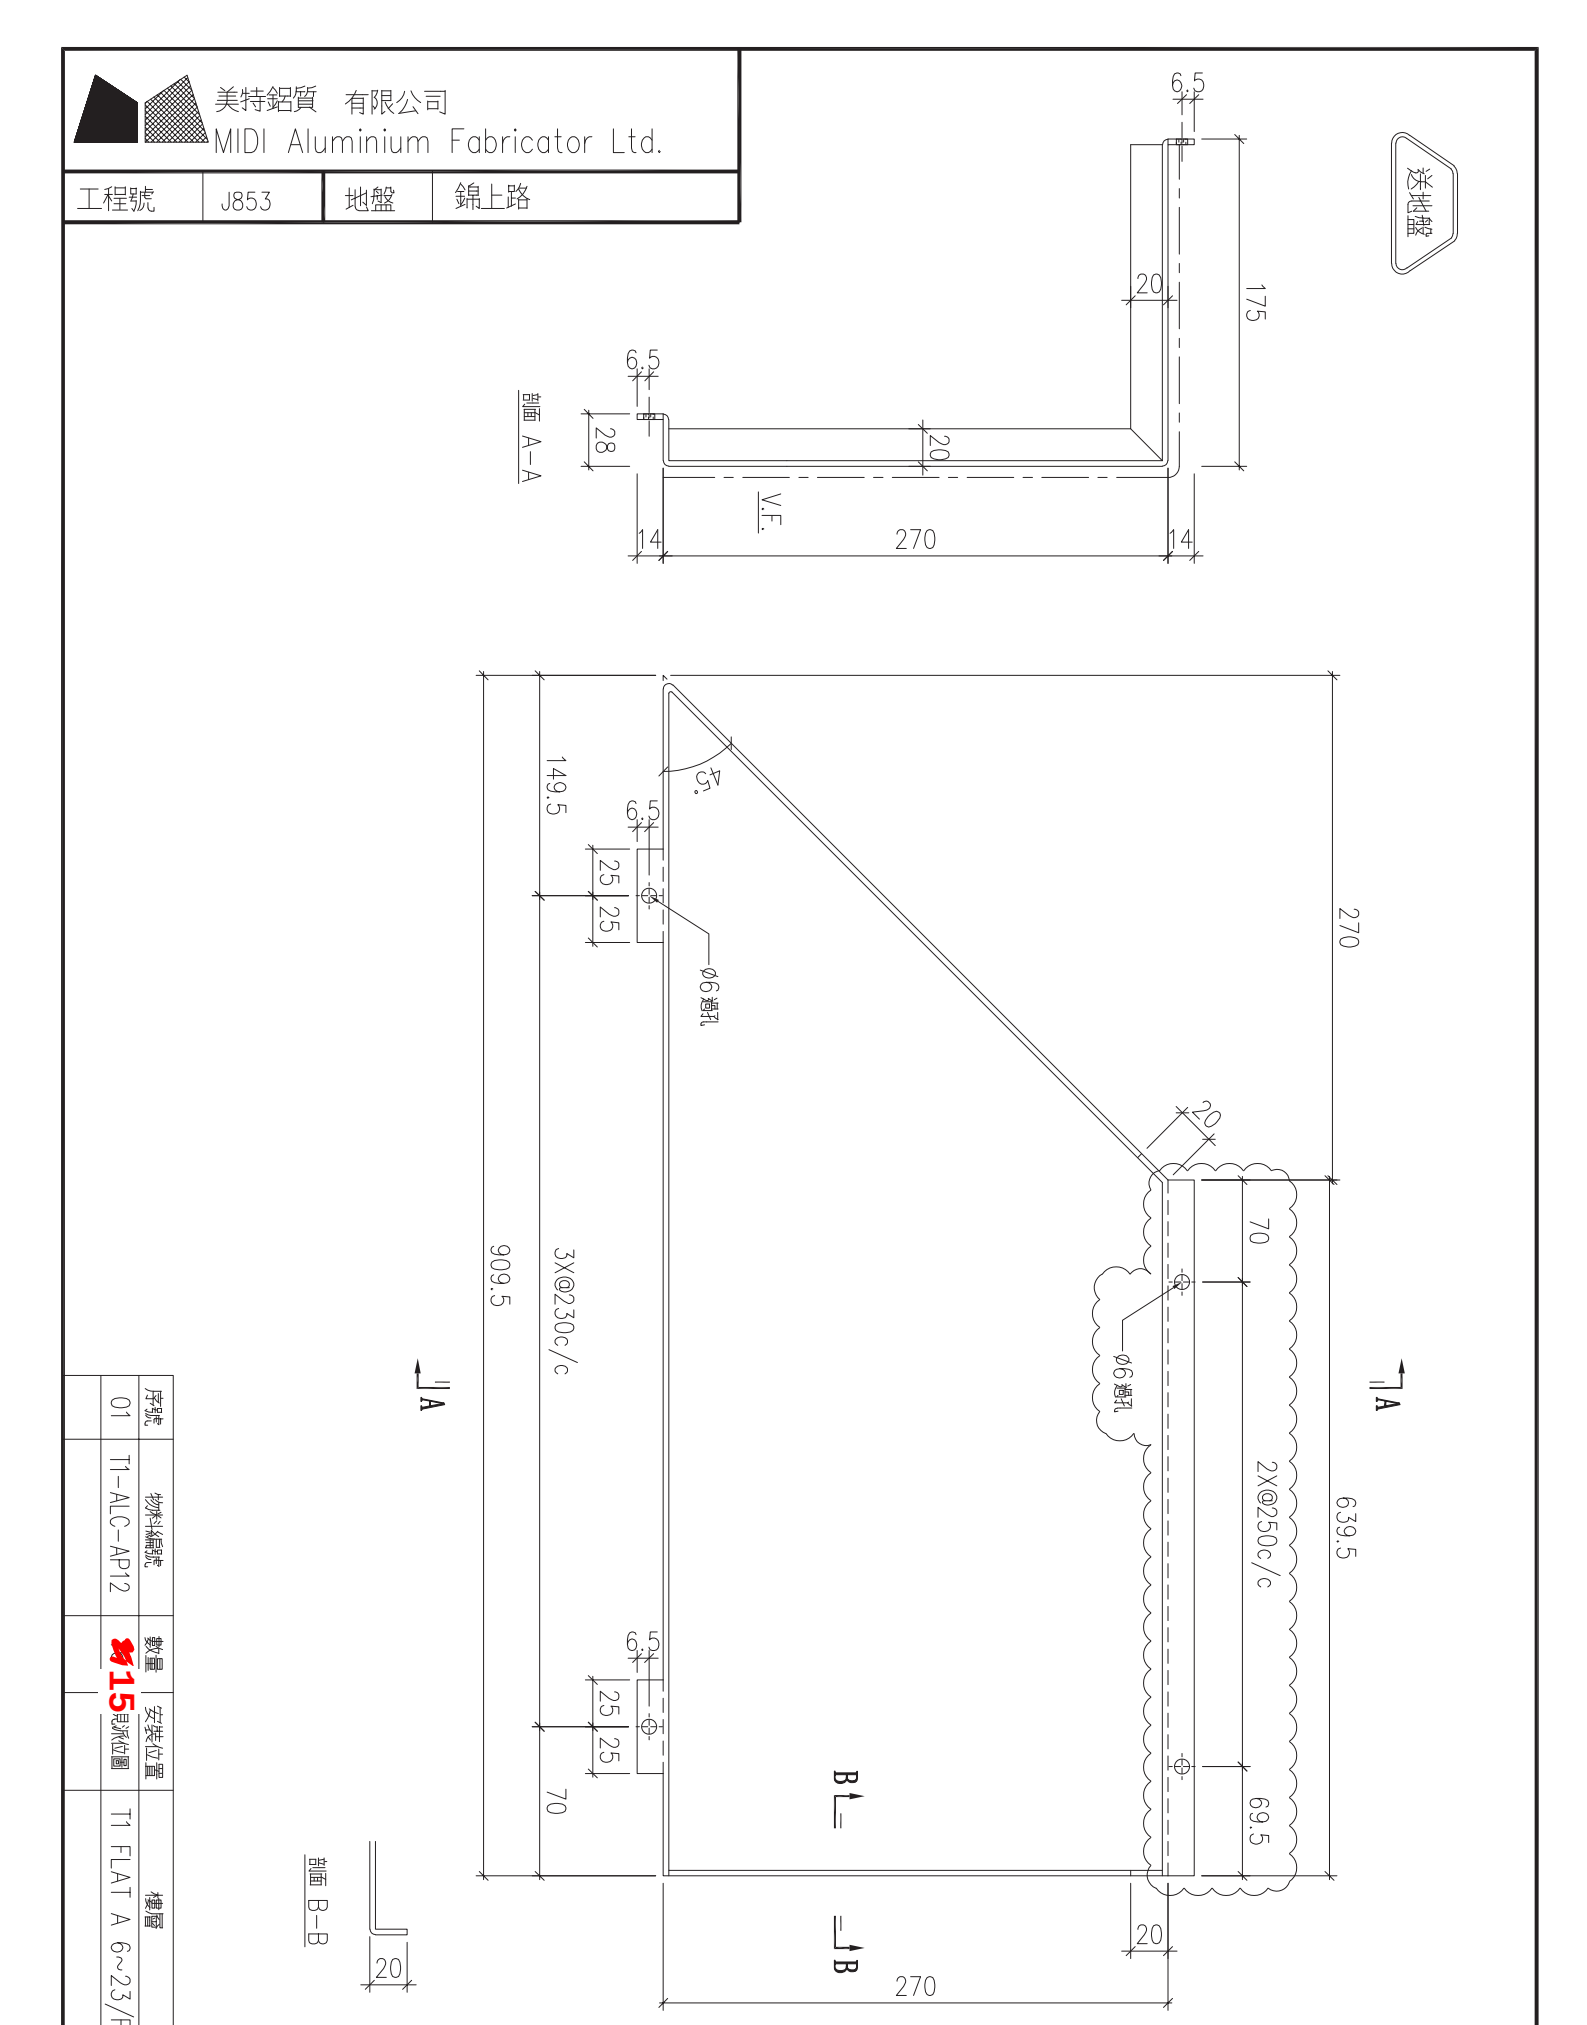



| 序號 | 物料編號 | 數量 | 安裝位置 | 樓層 |
|---|---|---|---|---|
| 01 | T1-ALC-AP12 | 約15 | 見示位圖 | T1 FLAT A 6~23/F |

| 名稱 | 天花鋁板加工圖 | 制圖 | LHR | 2022.2.19 | 修改 | A | | |
|---|---|---|---|---|---|---|---|---|
| 材料 | 3mm厚鋁板 (3003H14) | 復核 | - | - | 日期 | 2022.5.26 | | |
| 顏色 | EC-DG-D334232-ZD1(閃粉古銅) | 批準 | | | 圖號 | J853-ALC-AP246 | | |


美特鋁質 有限公司
MIDI Aluminium Fabricator Ltd.

| 工程號 | J853 | 地盤 | 錦上路 |
|---|---|---|---|

送地盤

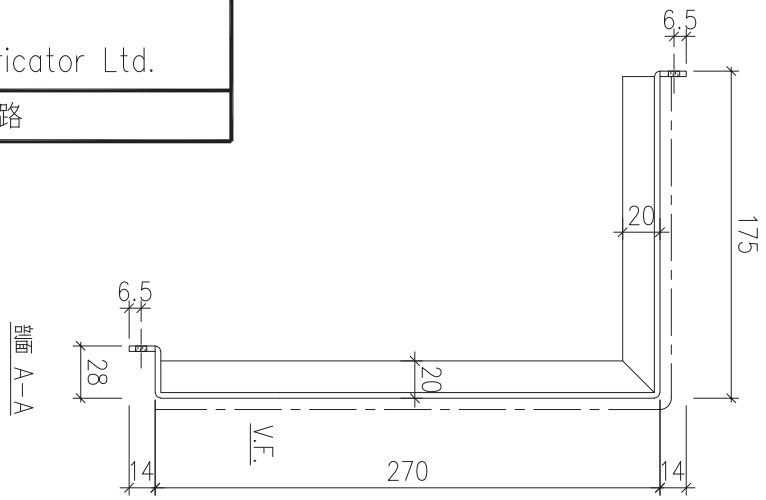


剖面 A-A

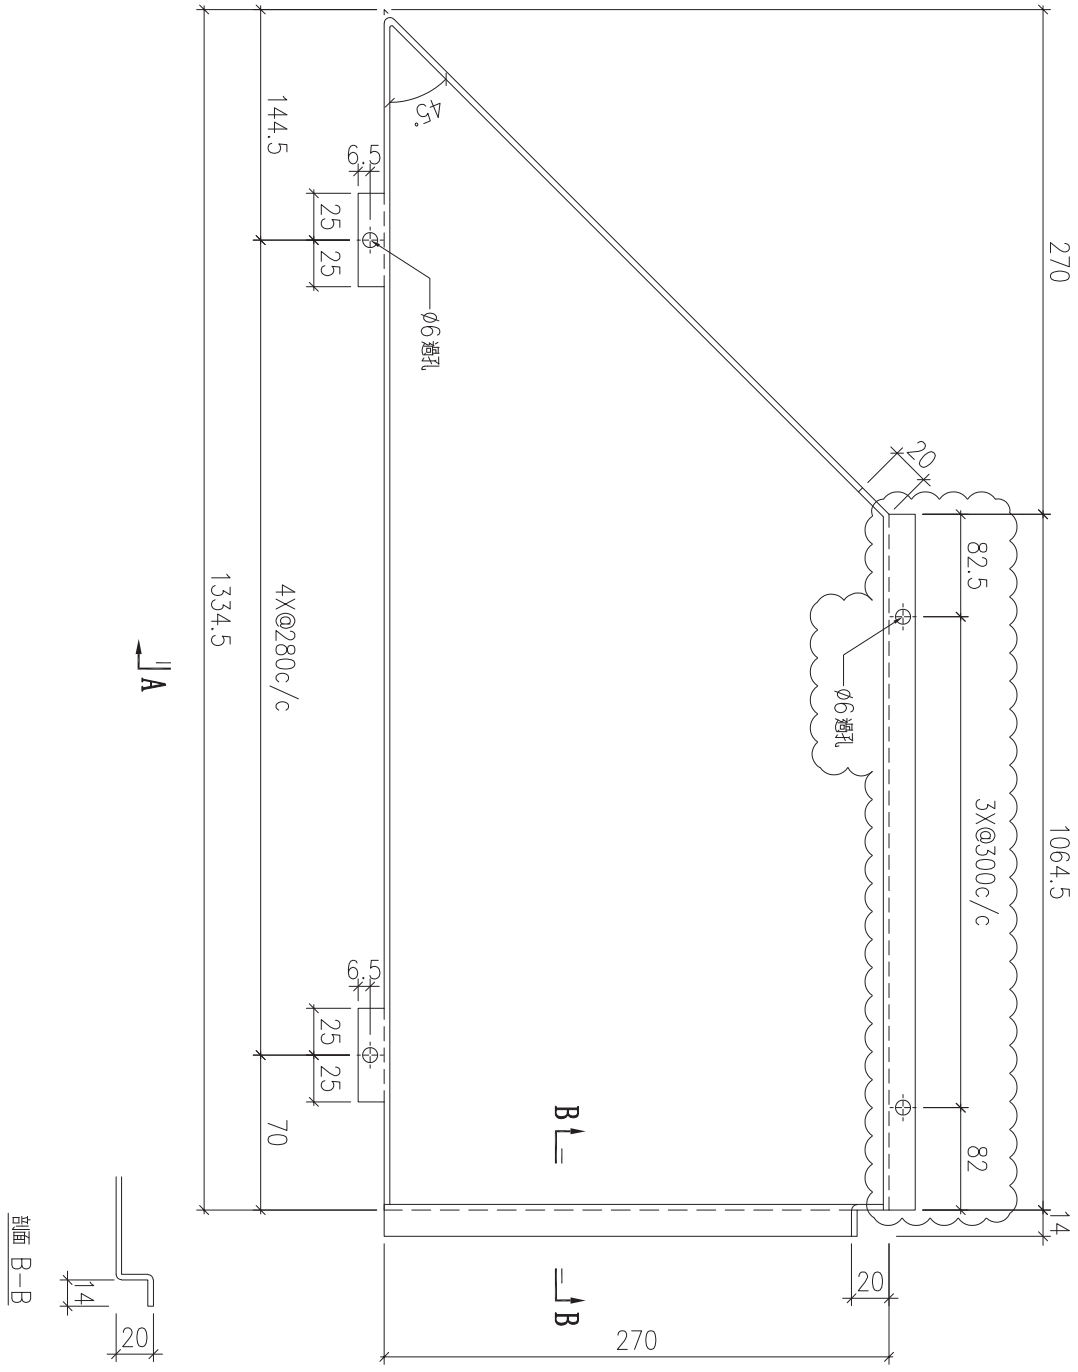


剖面 B-B





| 序號 | 物料編號 | 數量 | 安裝位置 | 樓層 |
|---|---|---|---|---|
| 01 | T1-ALC-AP13 | 15 | 見冰位圖 | T1 FLAT A 6~23/F |

| 名稱 | 天花鋁板加工圖 | 制圖 | LHR | 2022.2.19 | 修改 | A | | |
|---|---|---|---|---|---|---|---|---|
| 材料 | 3mm厚鋁板 (3003H14) | 復核 | - | - | 日期 | 2022.5.26 | | |
| 顏色 | EC-DG-D334232-ZD1(閃粉古銅) | 批準 | | | 圖號 | J853-ALC-AP247 | | |

美特鋁質 有限公司
MIDI Aluminium Fabricator Ltd.

| 工程號 | J853 | 地盤 | 錦上路 |
|---|---|---|---|

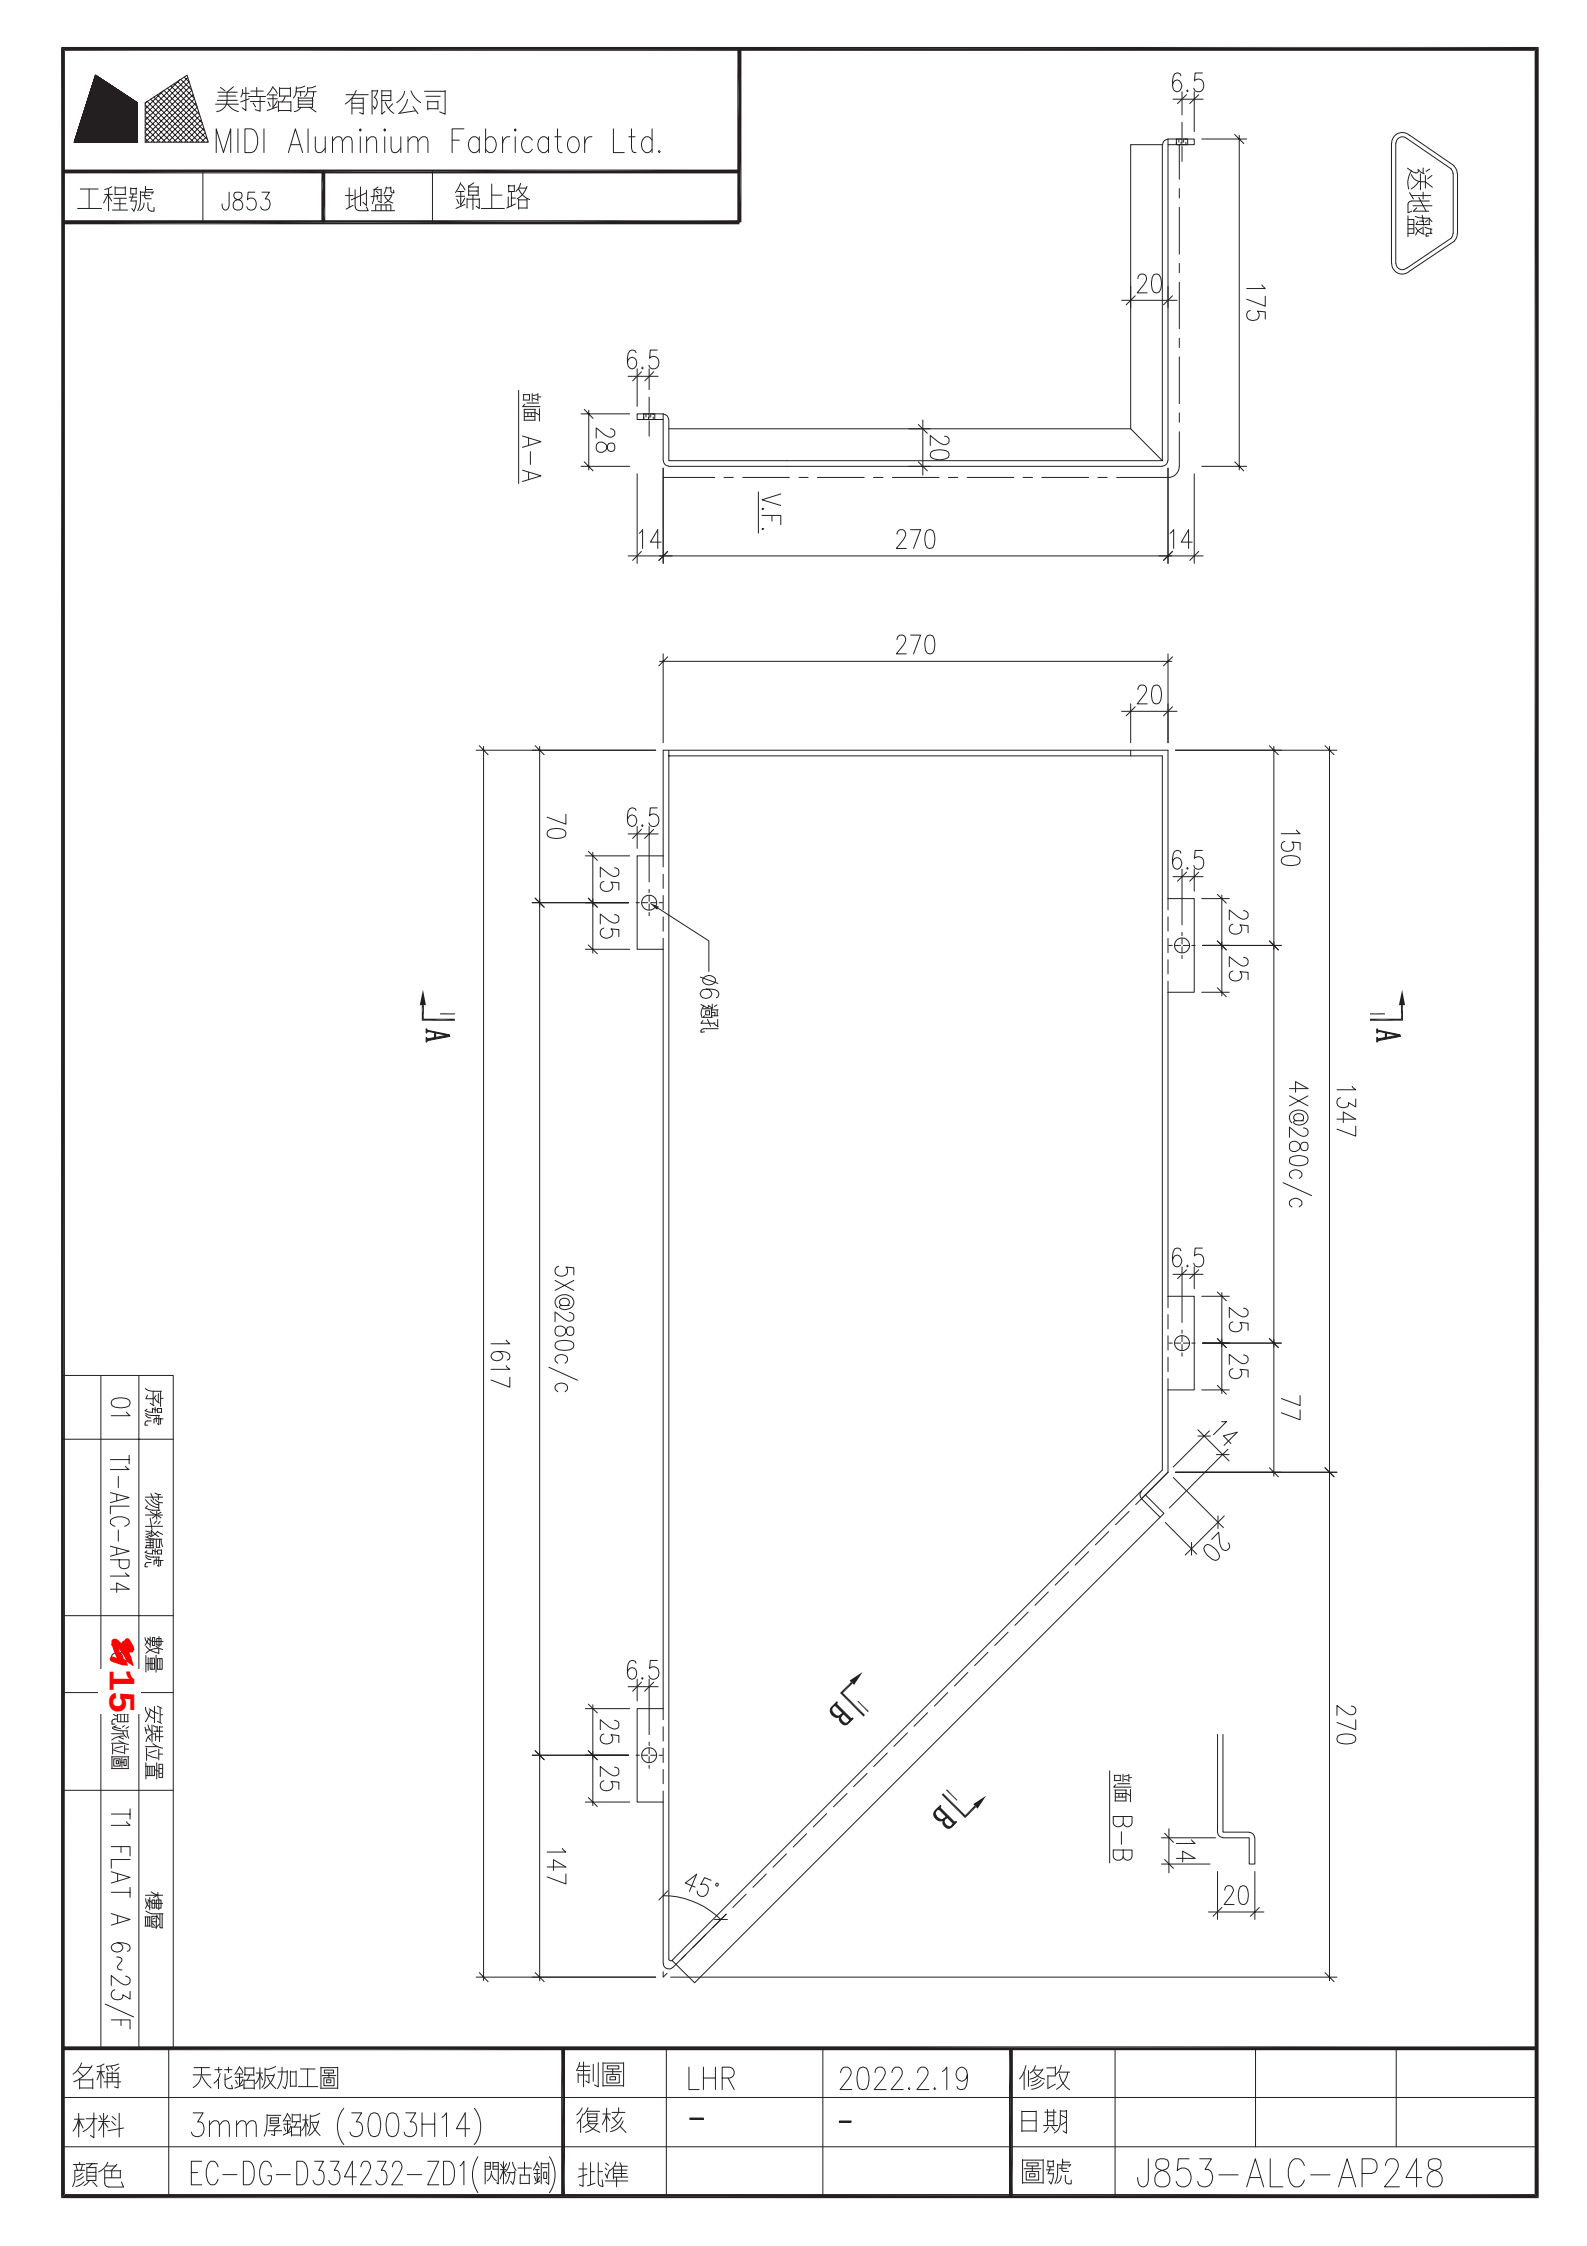



| 序號 | 物料編號 | 數量 | 安裝位置 | 樓層 |
|---|---|---|---|---|
| 01 | T1-ALC-AP14 | 約15 | 見冰位圖 | T1 FLAT A 6~23/F |

| 名稱 | 天花鋁板加工圖 | 制圖 | LHR | 2022.2.19 | 修改 | | | |
|---|---|---|---|---|---|---|---|---|
| 材料 | 3mm厚鋁板 (3003H14) | 復核 | - | - | 日期 | | | |
| 顏色 | EC-DG-D334232-ZD1(閃粉古銅) | 批準 | | | 圖號 | J853-ALC-AP248 | | |

美特鋁質 有限公司
MIDI Aluminium Fabricator Ltd.

| 工程號 | J853 | 地盤 | 錦上路 |
|---|---|---|---|

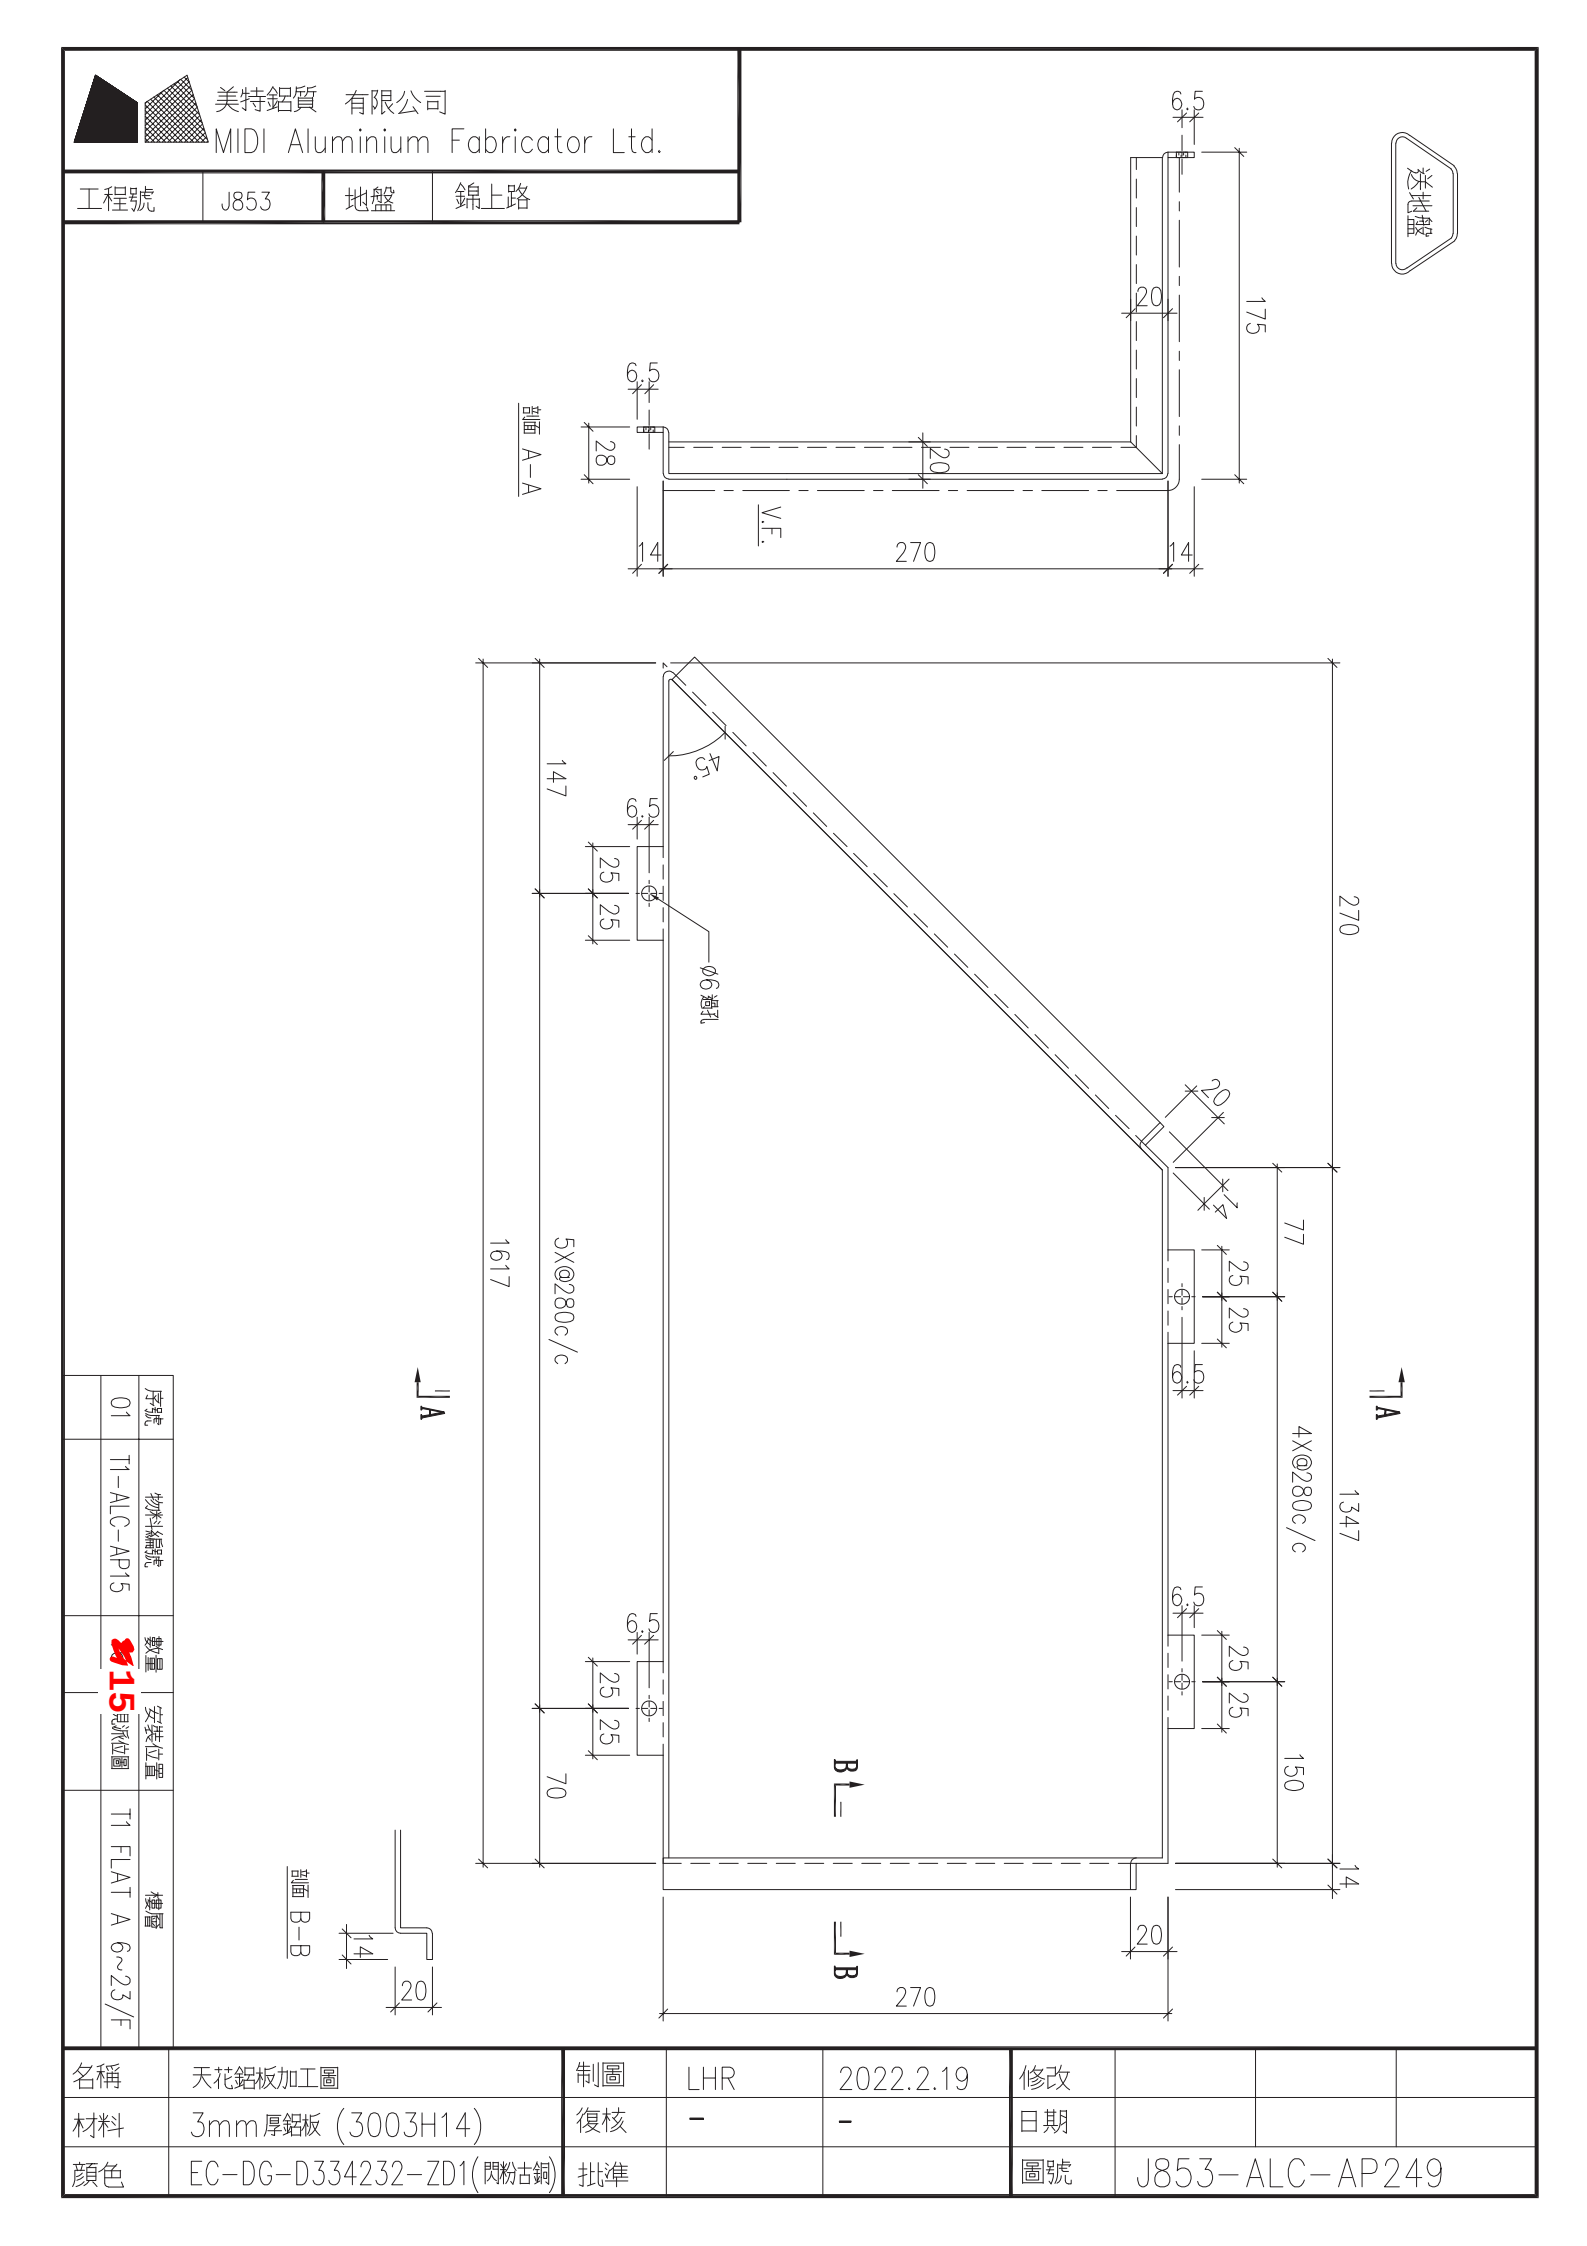



| 序號 | 物料編號 | 數量 | 安裝位置 | 樓層 |
|---|---|---|---|---|
| 01 | T1-ALC-AP15 | 15 | 見示位圖 | T1 FLAT A 6~23/F |

| 名稱 | 天花鋁板加工圖 | 制圖 | LHR | 2022.2.19 | 修改 | | | |
|---|---|---|---|---|---|---|---|---|
| 材料 | 3mm 厚鋁板 (3003H14) | 復核 | - | - | 日期 | | | |
| 顏色 | EC-DG-D334232-ZD1(閃粉古銅) | 批準 | | | 圖號 | J853-ALC-AP249 | | |

美特鋁質 有限公司
MIDI Aluminium Fabricator Ltd.

| 工程號 | J853 | 地盤 | 錦上路 |
|---|---|---|---|

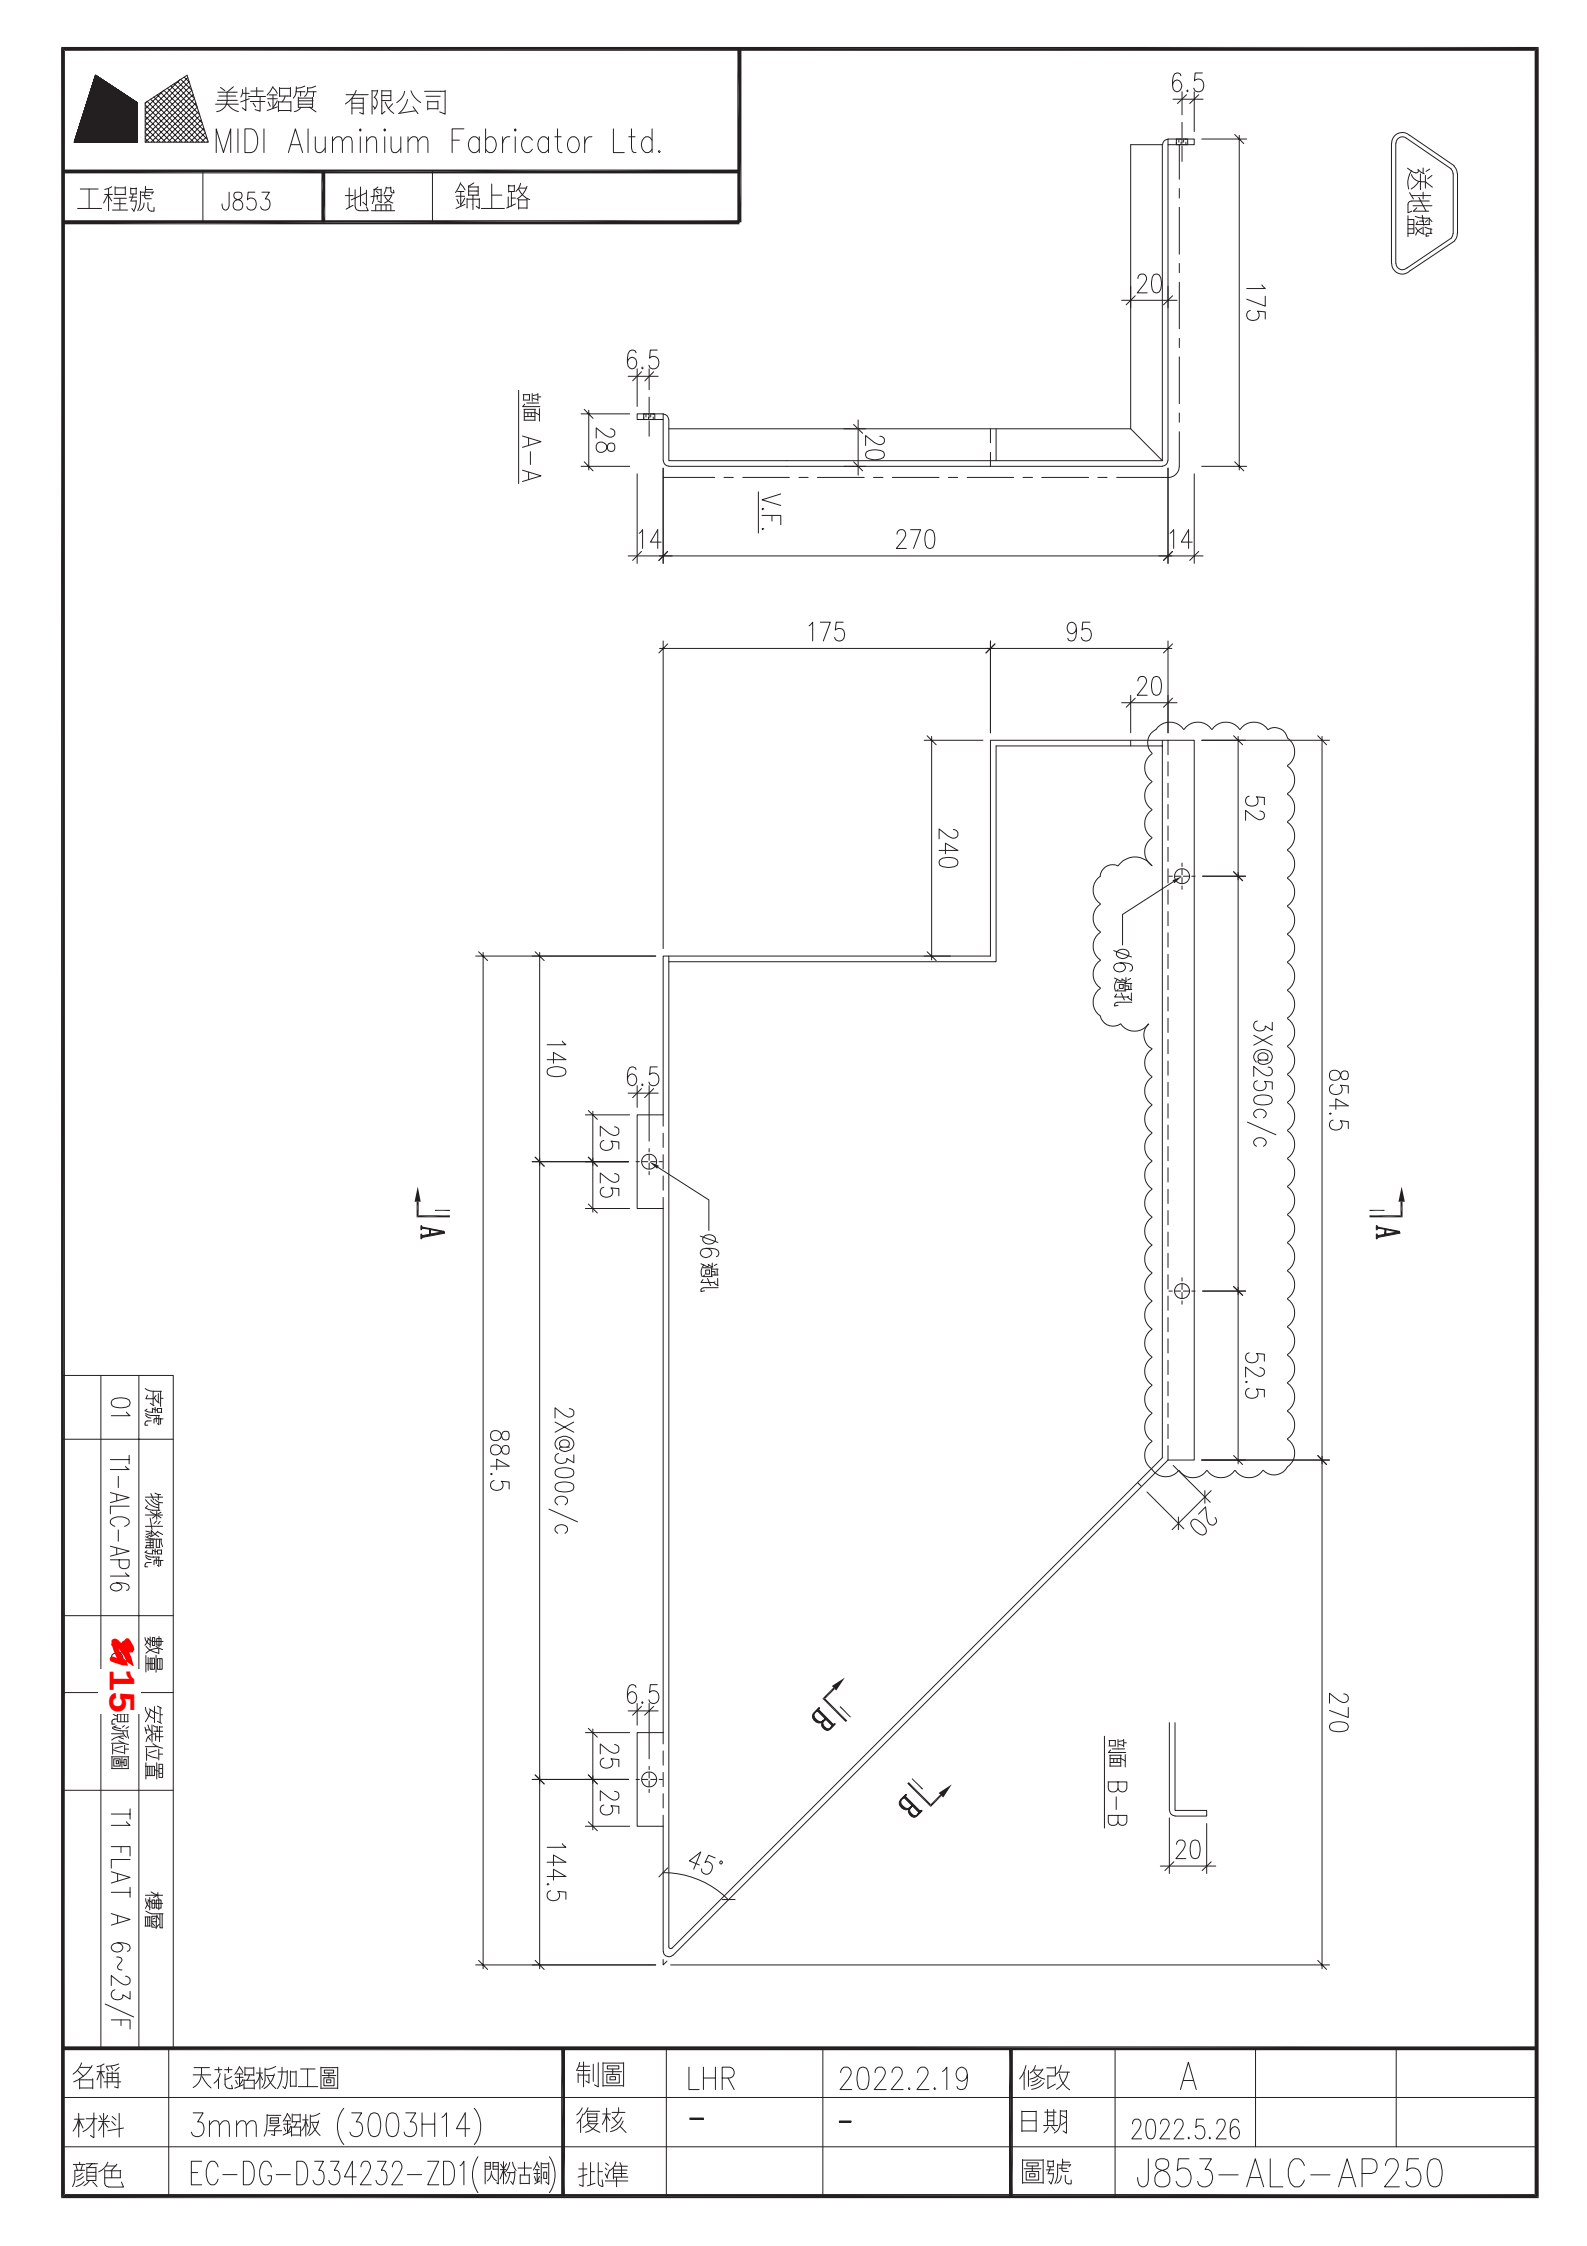



| 序號 | 物料編號 | 數量 | 安裝位置 | 樓層 |
|---|---|---|---|---|
| 01 | T1-ALC-AP16 | 15 | 見派位圖 | T1 FLAT A 6~23/F |


| 名稱 | 天花鋁板加工圖 | 制圖 | LHR | 2022.2.19 | 修改 | A | | |
|---|---|---|---|---|---|---|---|---|
| 材料 | 3mm厚鋁板 (3003H14) | 復核 | - | - | 日期 | 2022.5.26 | | |
| 顏色 | EC-DG-D334232-ZD1(閃粉古銅) | 批準 | | | 圖號 | J853-ALC-AP250 | | |

美特鋁質 有限公司
MIDI Aluminium Fabricator Ltd.

| 工程號 | J853 | 地盤 | 錦上路 |
|---|---|---|---|

送地盤

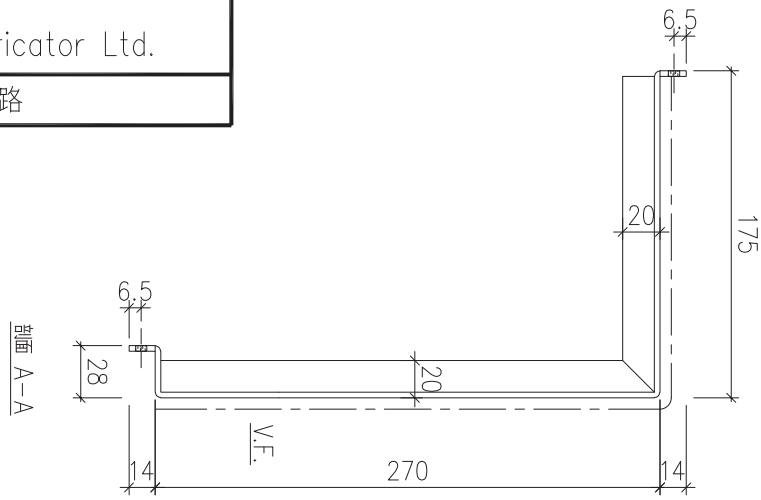

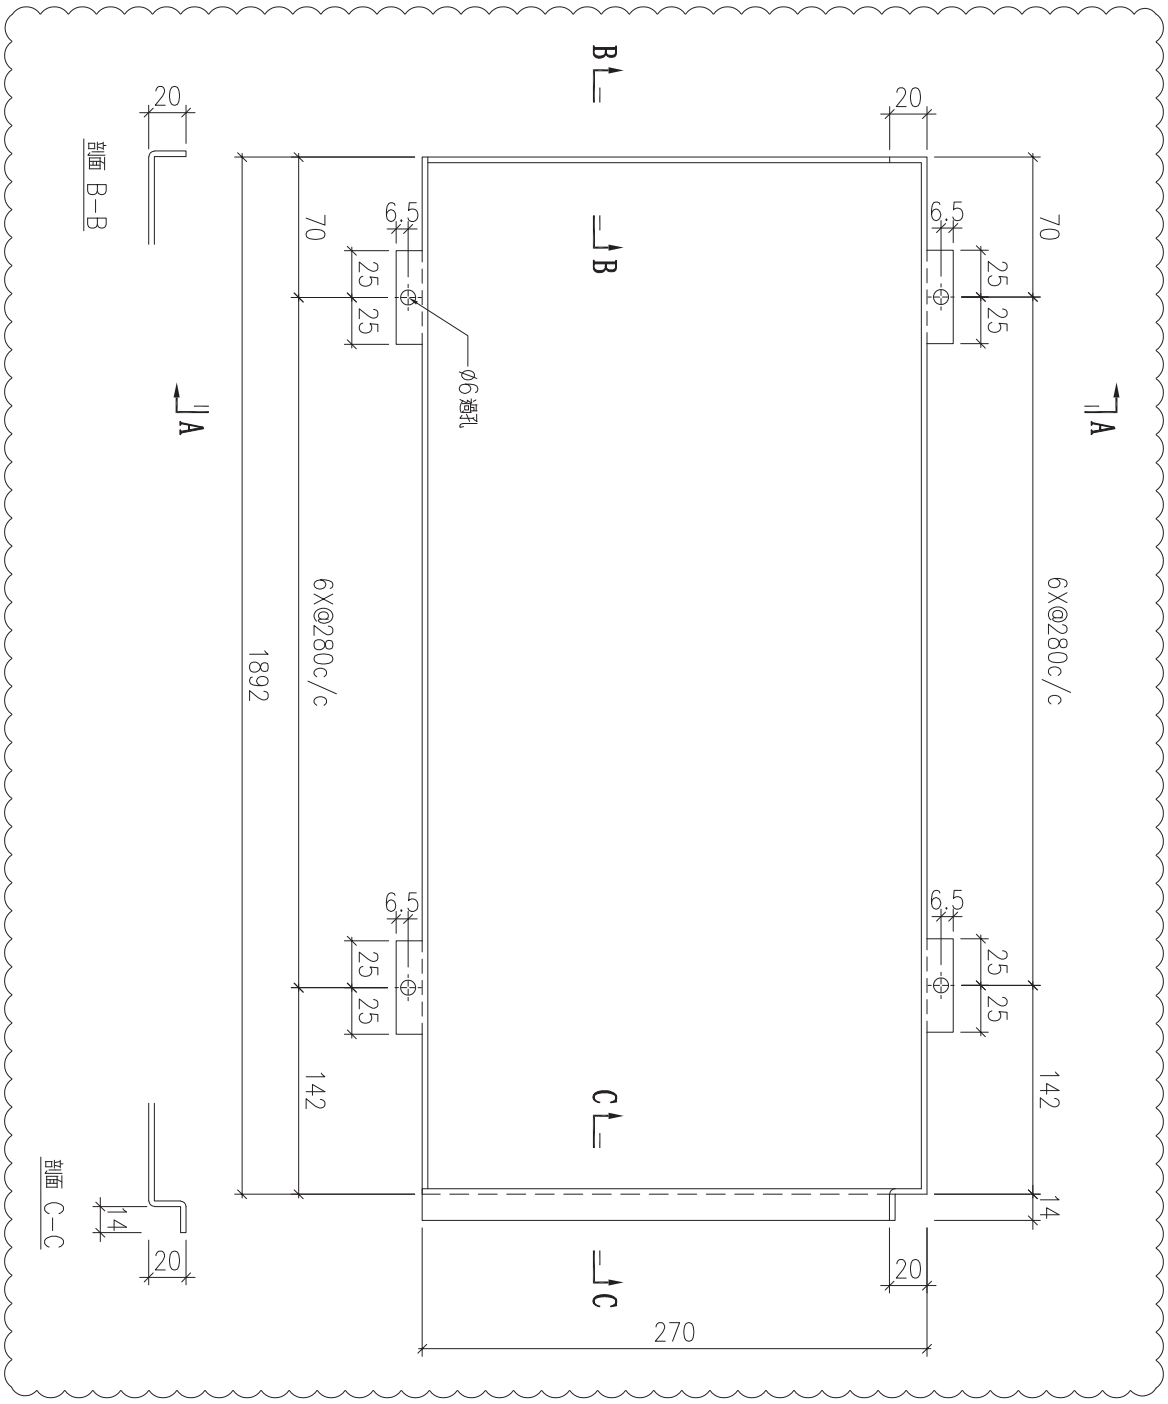




| 序號 | 物料編號 | 數量 | 安裝位置 | 樓層 |
|---|---|---|---|---|
| 01 | T1-ALC-AP26 | 共15張 | 見索位圖 | T1 FLAT B 6~23/F |

| 名稱 | 天花鋁板加工圖 | 制圖 | LHR | 2022.2.19 | 修改 | A | | |
|---|---|---|---|---|---|---|---|---|
| 材料 | 3mm厚鋁板 (3003H14) | 復核 | - | - | 日期 | 2022.3.30 | | |
| 顏色 | EC-DG-D334232-ZD1(閃粉古銅) | 批準 | | | 圖號 | J853-ALC-AP251 | | |

美特鋁質 有限公司
MIDI Aluminium Fabricator Ltd.
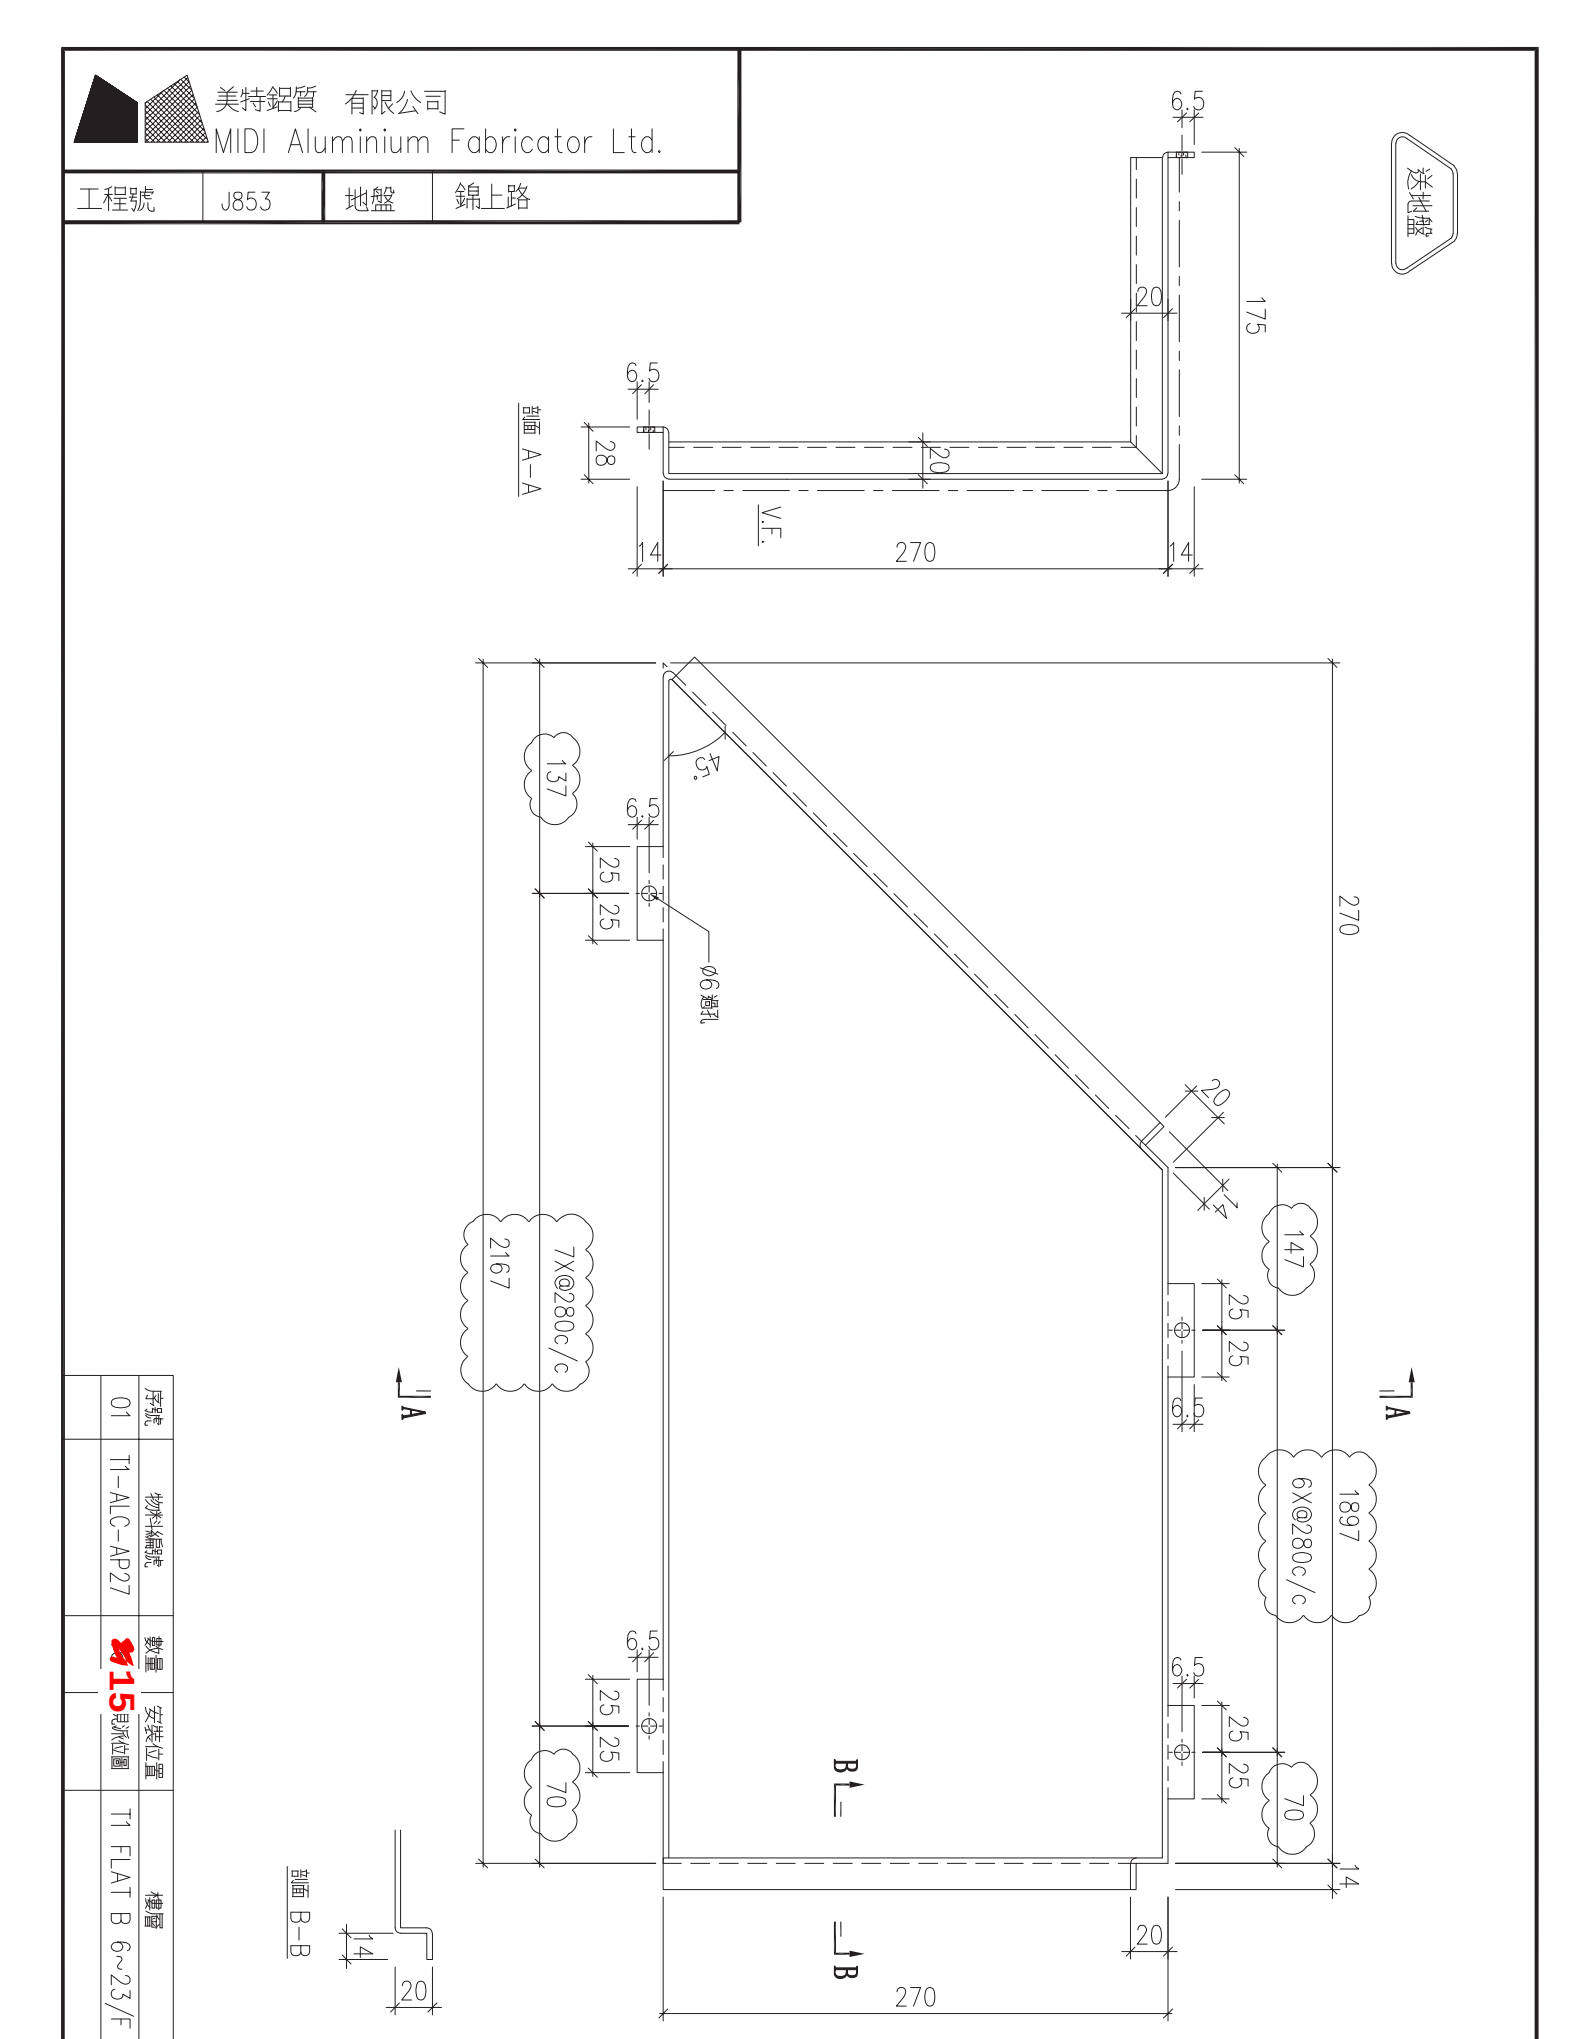
| 工程號 | J853 | 地盤 | 錦上路 |
|---|---|---|---|





| 序號 | 物料編號 | 數量 | 安裝位置 | 樓層 |
|---|---|---|---|---|
| 01 | T1-ALC-AP27 | 約15 | 見示位圖 | T1 FLAT B 6~23/F |

| 名稱 | 天花鋁板加工圖 | 制圖 | LHR | 2022.2.19 | 修改 | A | | |
|---|---|---|---|---|---|---|---|---|
| 材料 | 3mm厚鋁板 (3003H14) | 復核 | - | - | 日期 | 2022.3.30 | | |
| 顏色 | EC-DG-D334232-ZD1(閃粉古銅) | 批準 | | | 圖號 | J853-ALC-AP252 | | |

美特鋁質 有限公司
MIDI Aluminium Fabricator Ltd.

| 工程號 | J853 | 地盤 | 錦上路 |
|---|---|---|---|

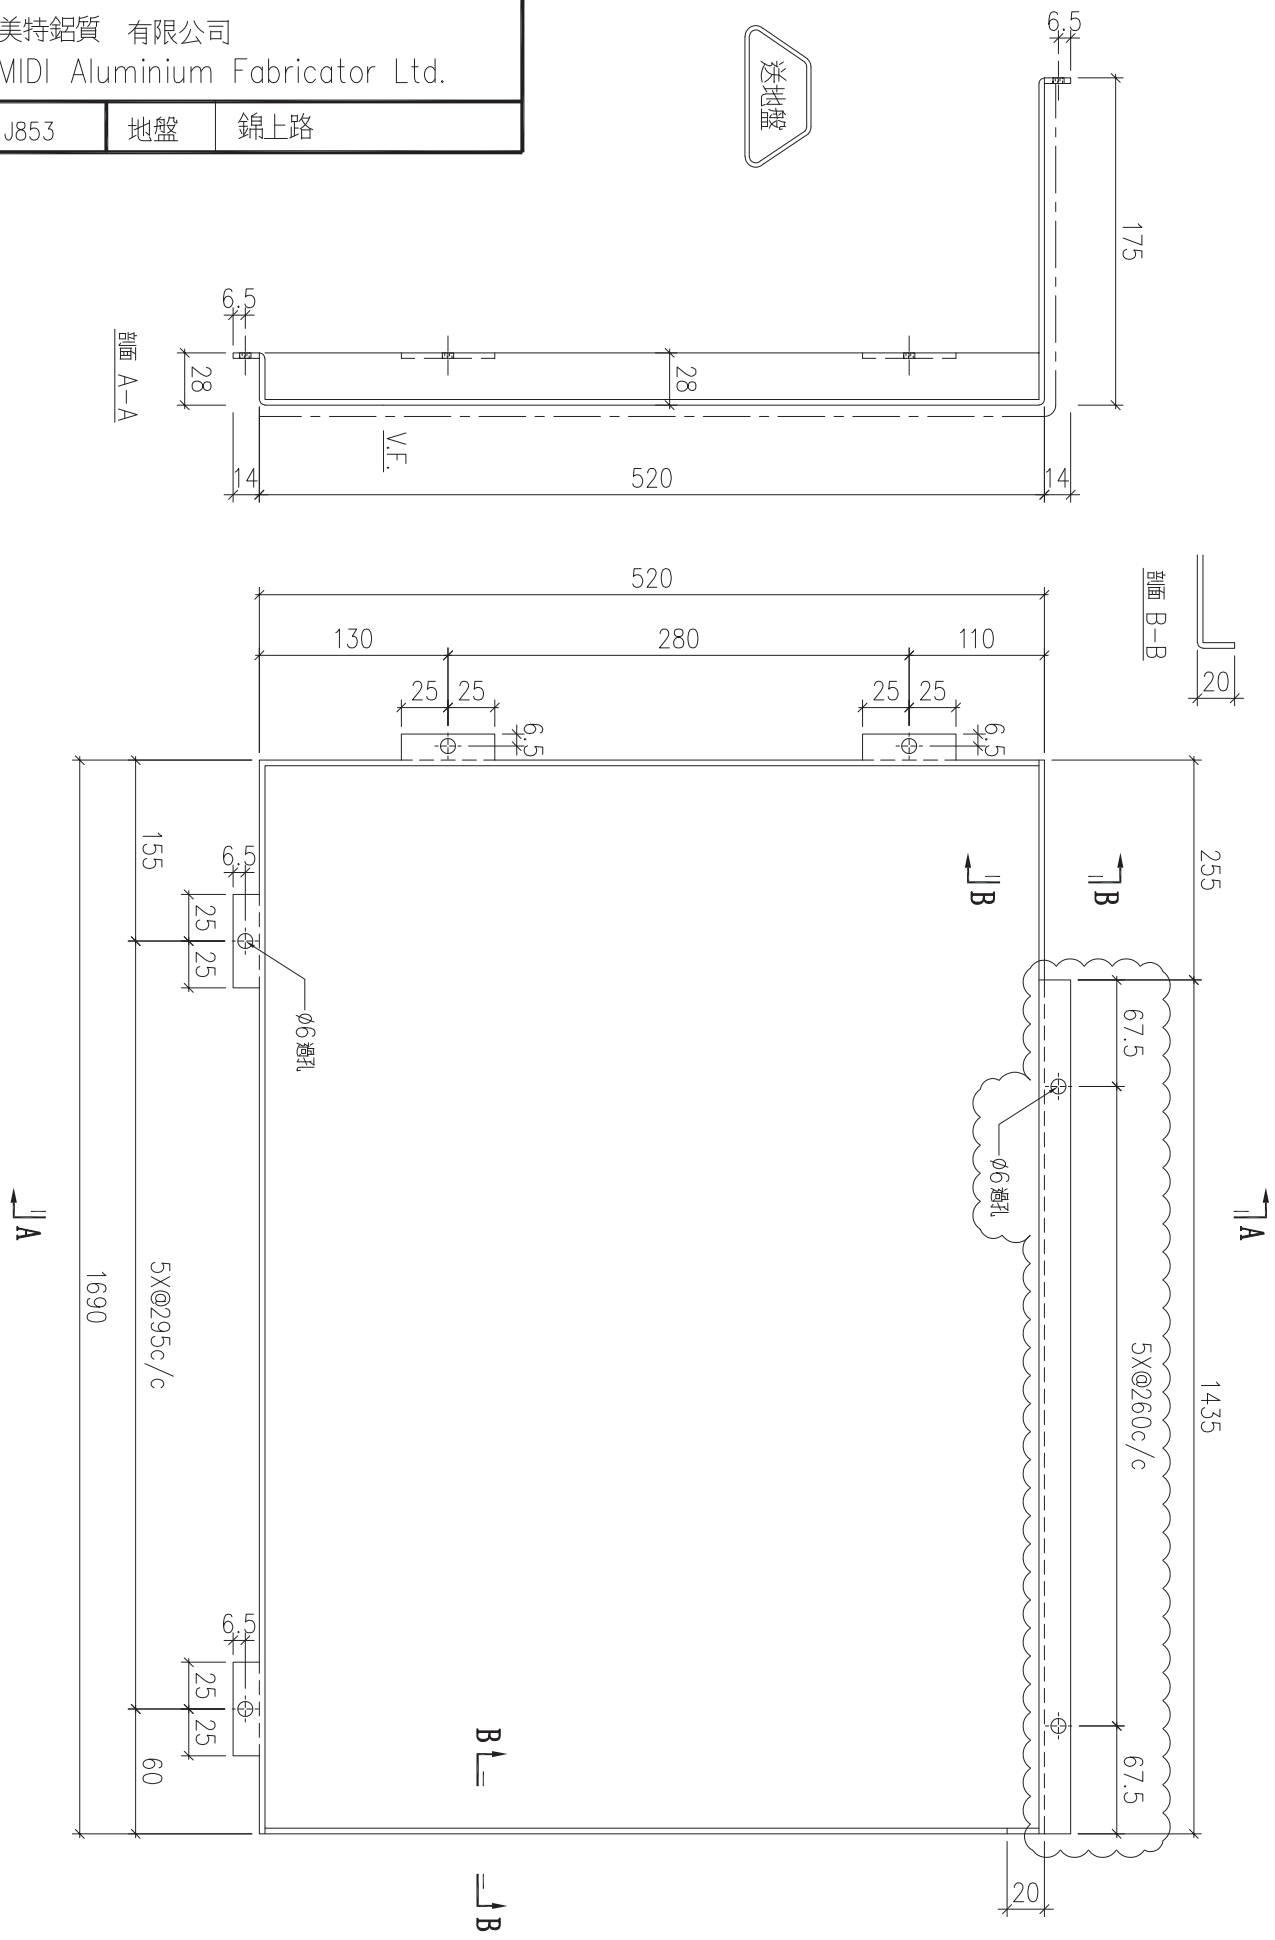



| 序號 | 物料編號 | 數量 | 安裝位置 | 樓層 |
|---|---|---|---|---|
| 01 | T1-ALC-AP28 | 約15 | 見派位圖 | T1 FLAT B 6~23/F |

| 名稱 | 天花鋁板加工圖 | 制圖 | LHR | 2022.2.19 | 修改 | A | B | |
|---|---|---|---|---|---|---|---|---|
| 材料 | 3mm厚鋁板 (3003H14) | 復核 | - | - | 日期 | 2022.3.30 | 2022.5.27 | |
| 顏色 | EC-DG-D334232-ZD1(閃粉古銅) | 批準 | | | 圖號 | J853-ALC-AP253 | | |

美特鋁質 有限公司
MIDI Aluminium Fabricator Ltd.

| 工程號 | J853 | 地盤 | 錦上路 |
|---|---|---|---|

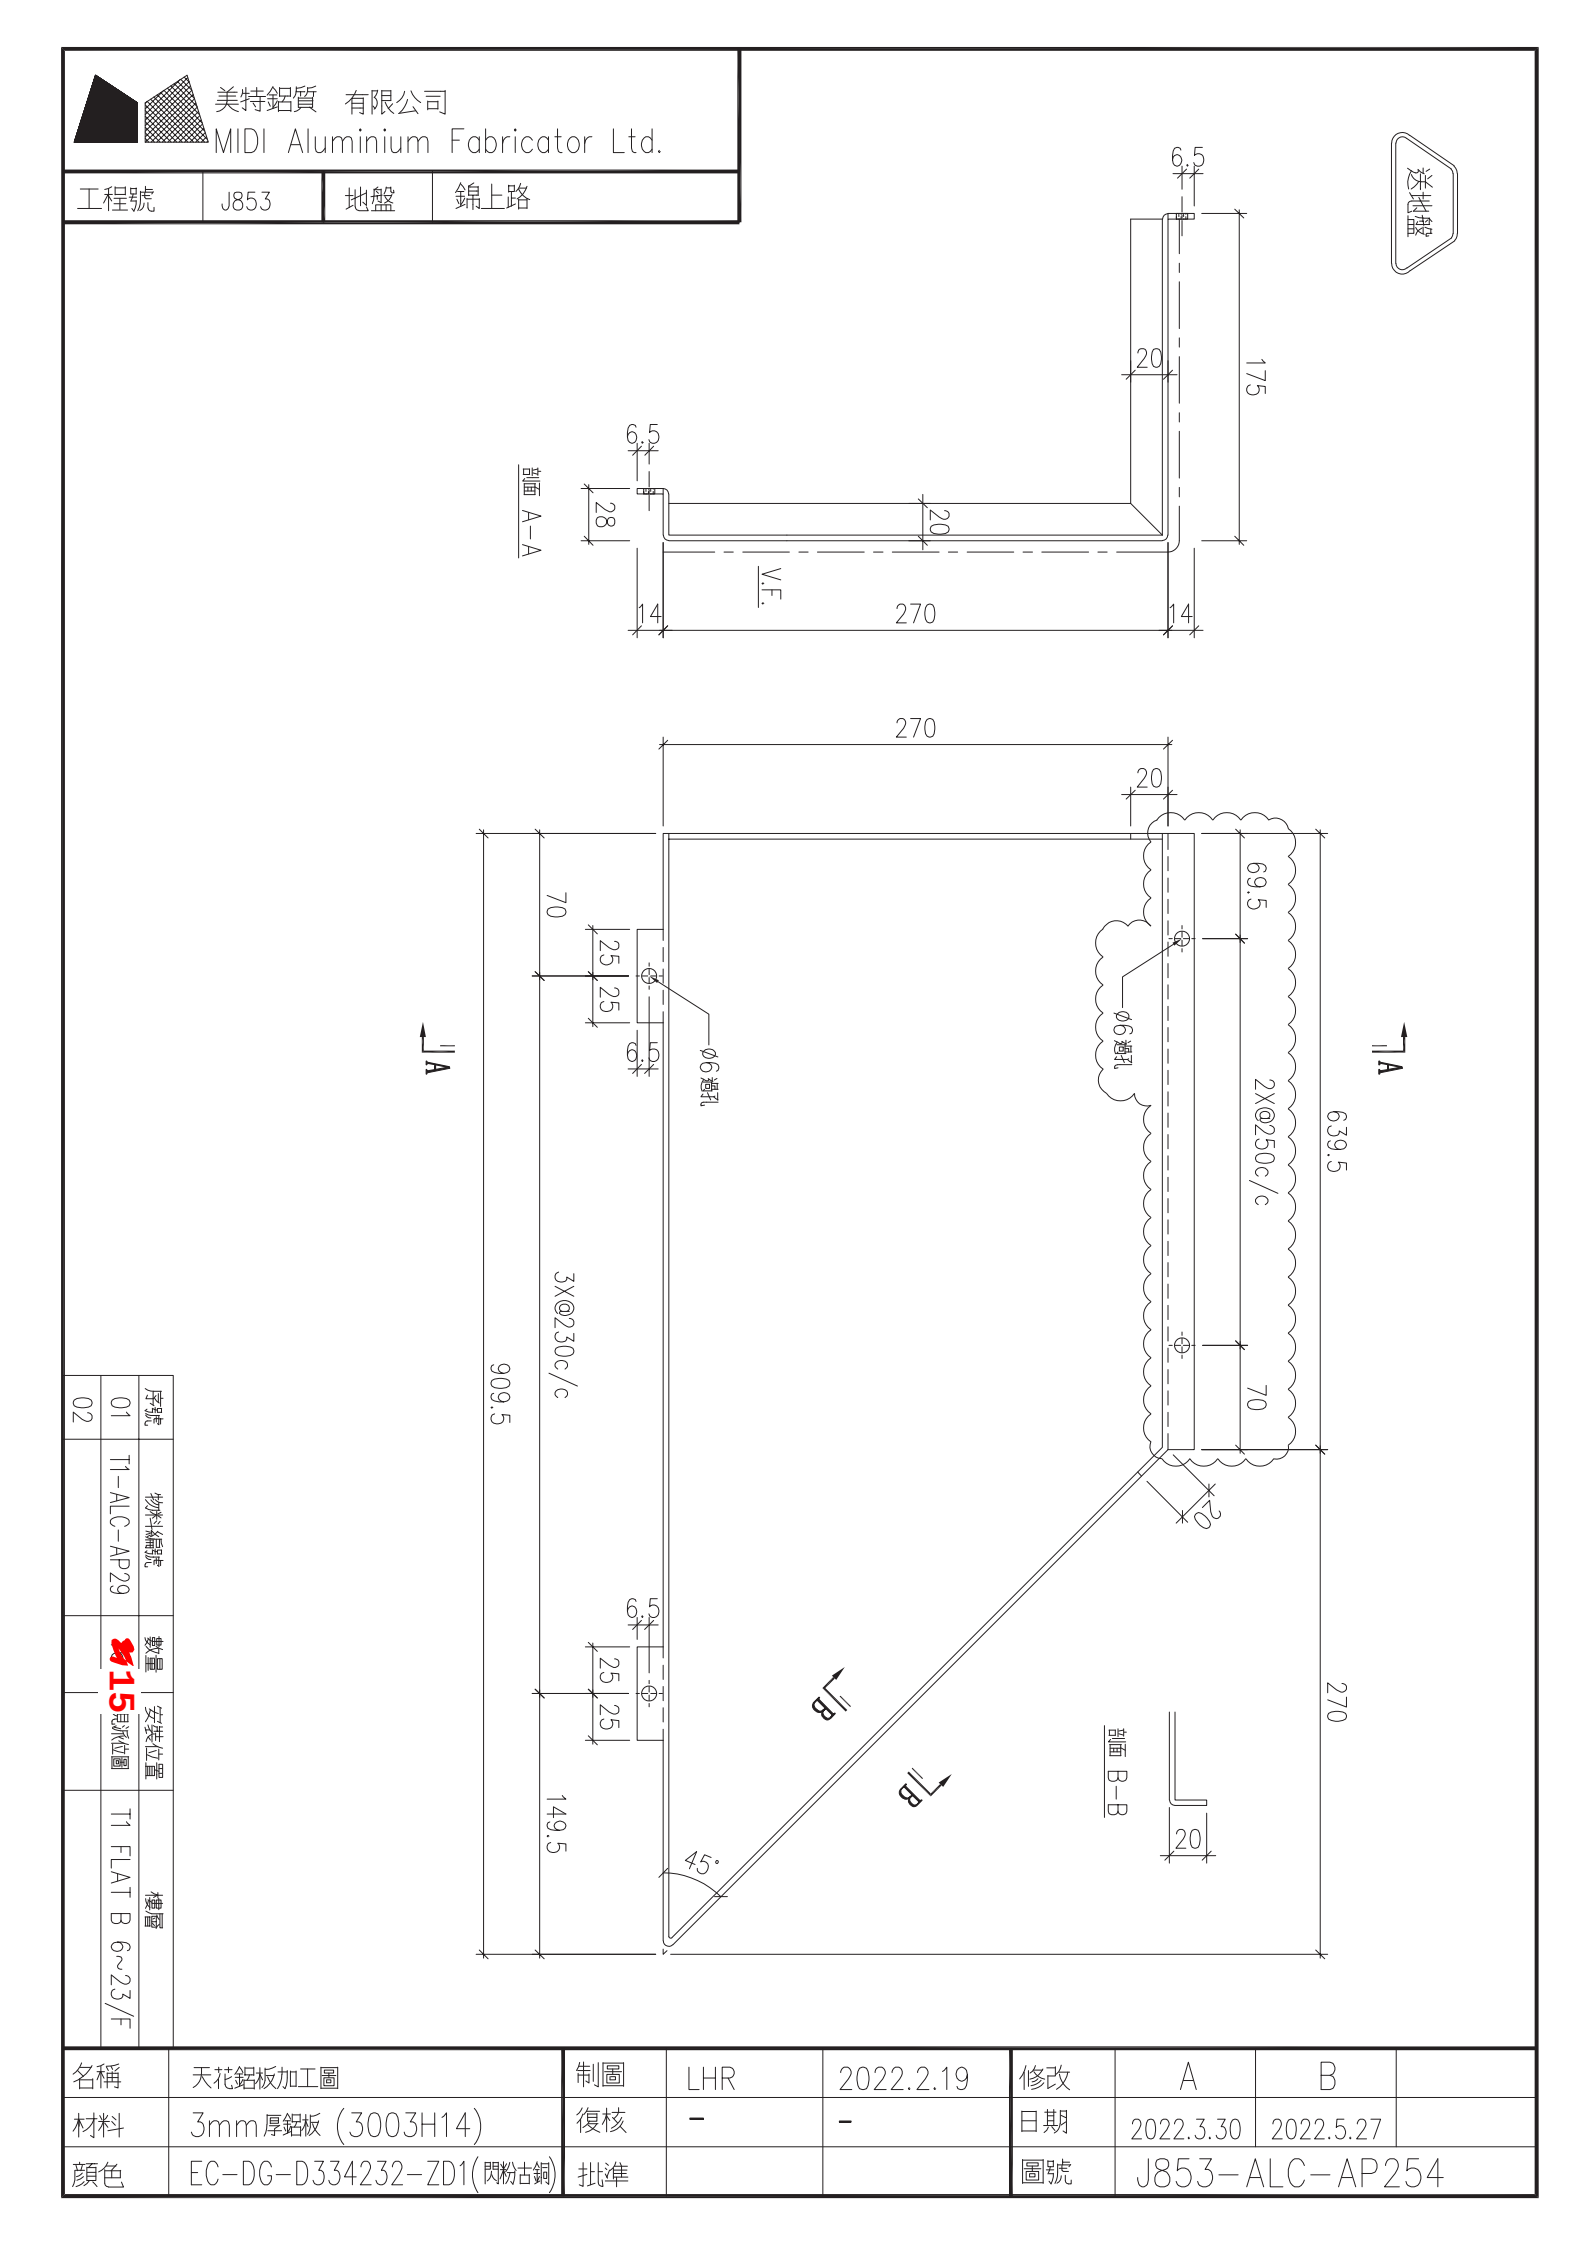



| 序號 | 物料編號 | 數量 | 安裝位置 | 樓層 |
|---|---|---|---|---|
| 01 | T1-ALC-AP29 | 15 | 見派位圖 | T1 FLAT B 6~23/F |
| 02 | | | | |

| 名稱 | 天花鋁板加工圖 | 制圖 | LHR | 2022.2.19 | 修改 | A | B | |
|---|---|---|---|---|---|---|---|---|
| 材料 | 3mm厚鋁板 (3003H14) | 復核 | - | - | 日期 | 2022.3.30 | 2022.5.27 | |
| 顏色 | EC-DG-D334232-ZD1(閃粉古銅) | 批準 | | | 圖號 | J853-ALC-AP254 | | |

美特鋁質 有限公司
MIDI Aluminium Fabricator Ltd.

| 工程號 | J853 | 地盤 | 錦上路 |
|---|---|---|---|

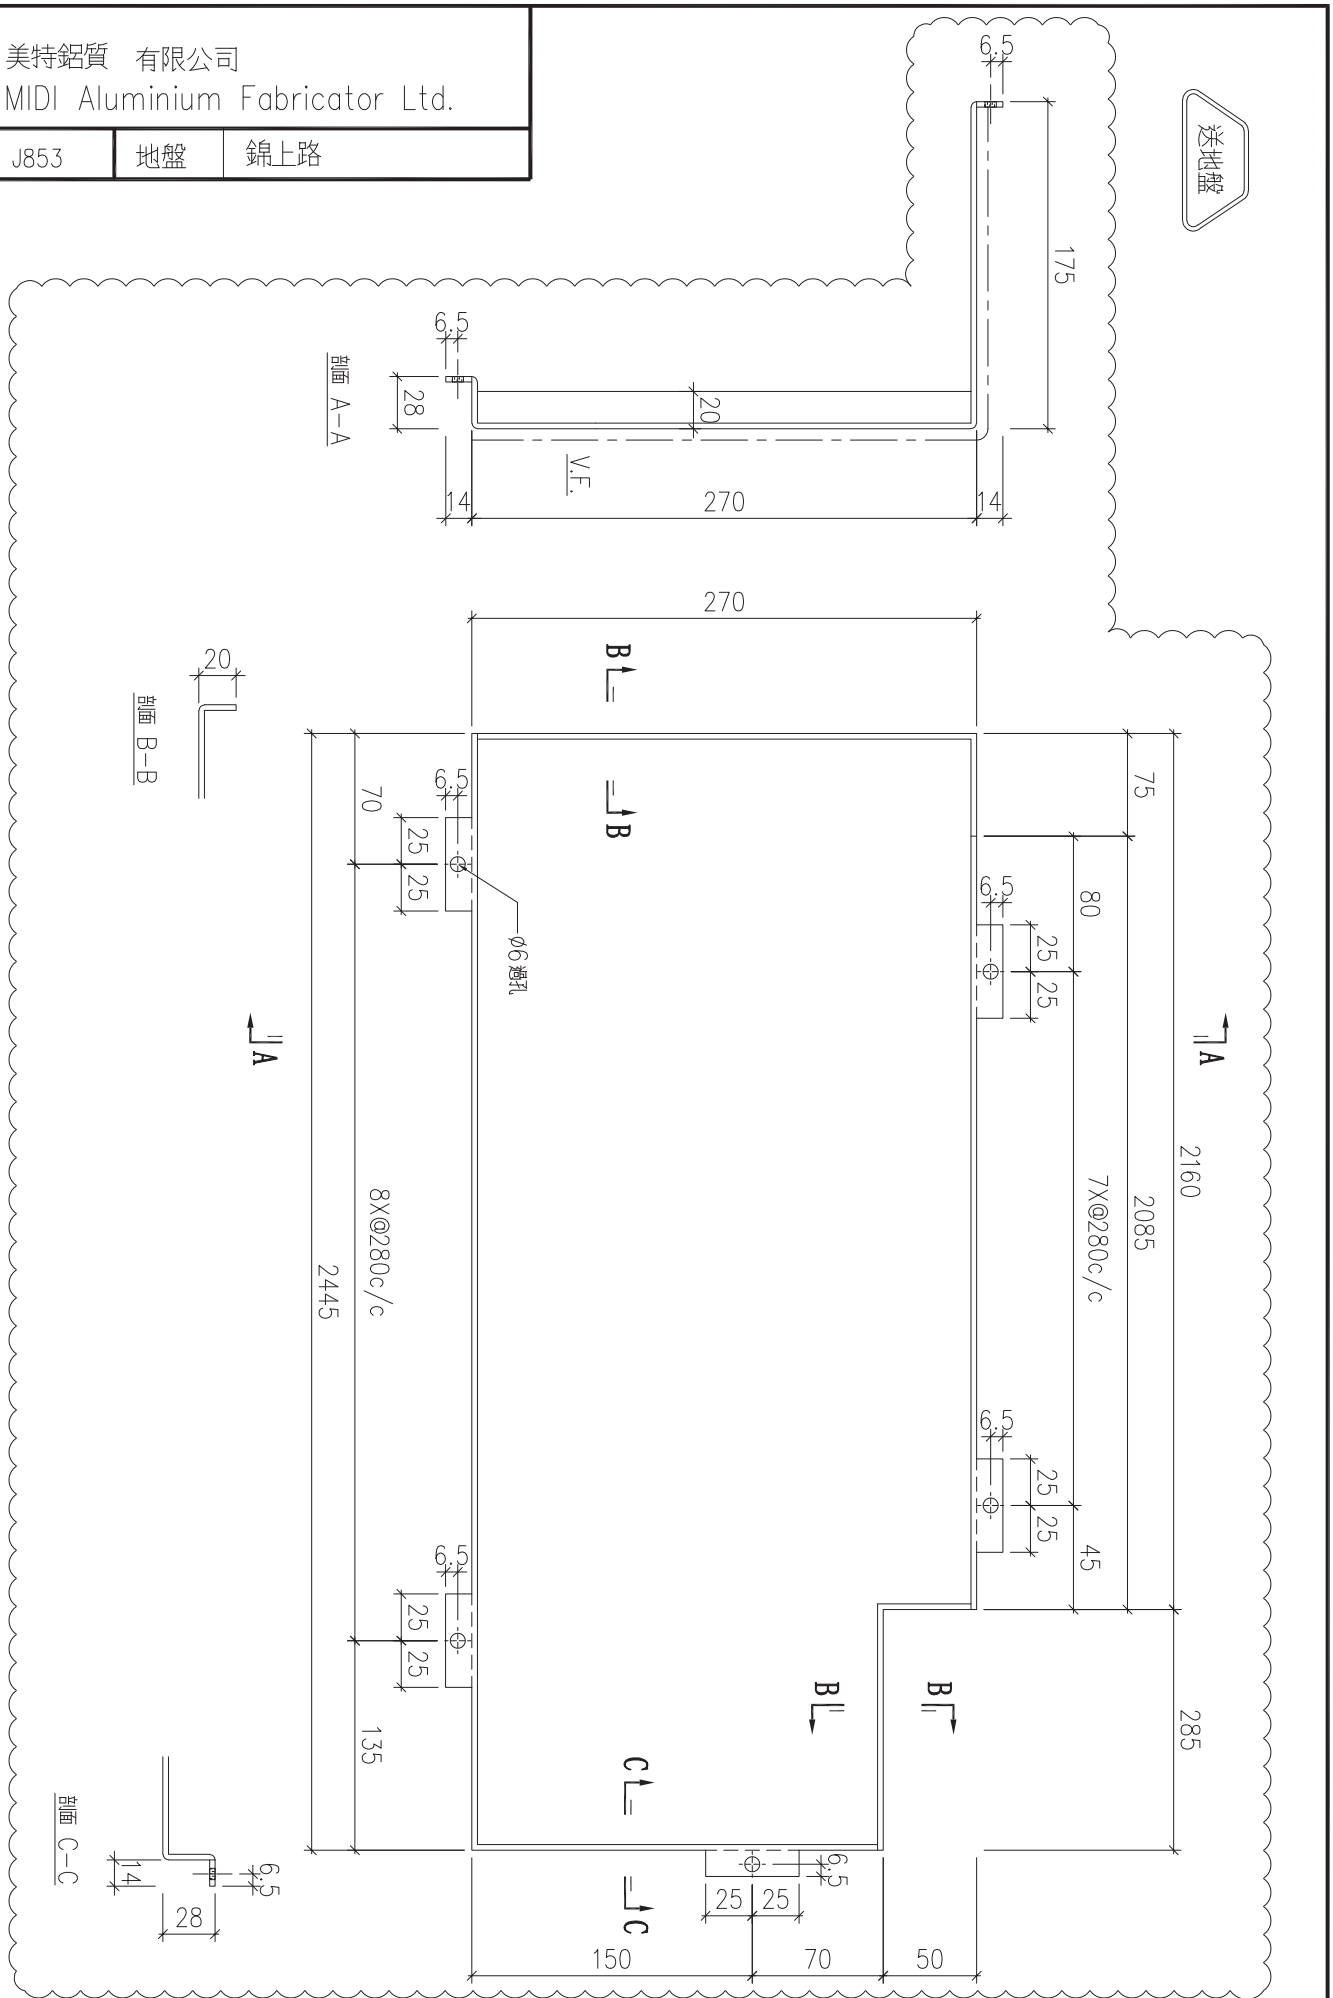



| 序號 | 物料編號 | 數量 | 安裝位置 | 樓層 |
|---|---|---|---|---|
| 01 | T1-ALC-AP37 | 16 | 見索位圖 | T1 FLAT B 5~23/F |

| 名稱 | 天花鋁板加工圖 | 制圖 | LHR | 2022.2.19 | 修改 | A | | |
|---|---|---|---|---|---|---|---|---|
| 材料 | 3mm厚鋁板 (3003H14) | 復核 | - | - | 日期 | 2022.3.30 | | |
| 顏色 | EC-DG-D334232-ZD1(閃粉古銅) | 批準 | | | 圖號 | J853-ALC-AP255 | | |

美特鋁質 有限公司
MIDI Aluminium Fabricator Ltd.

| 工程號 | J853 | 地盤 | 錦上路 |
|---|---|---|---|

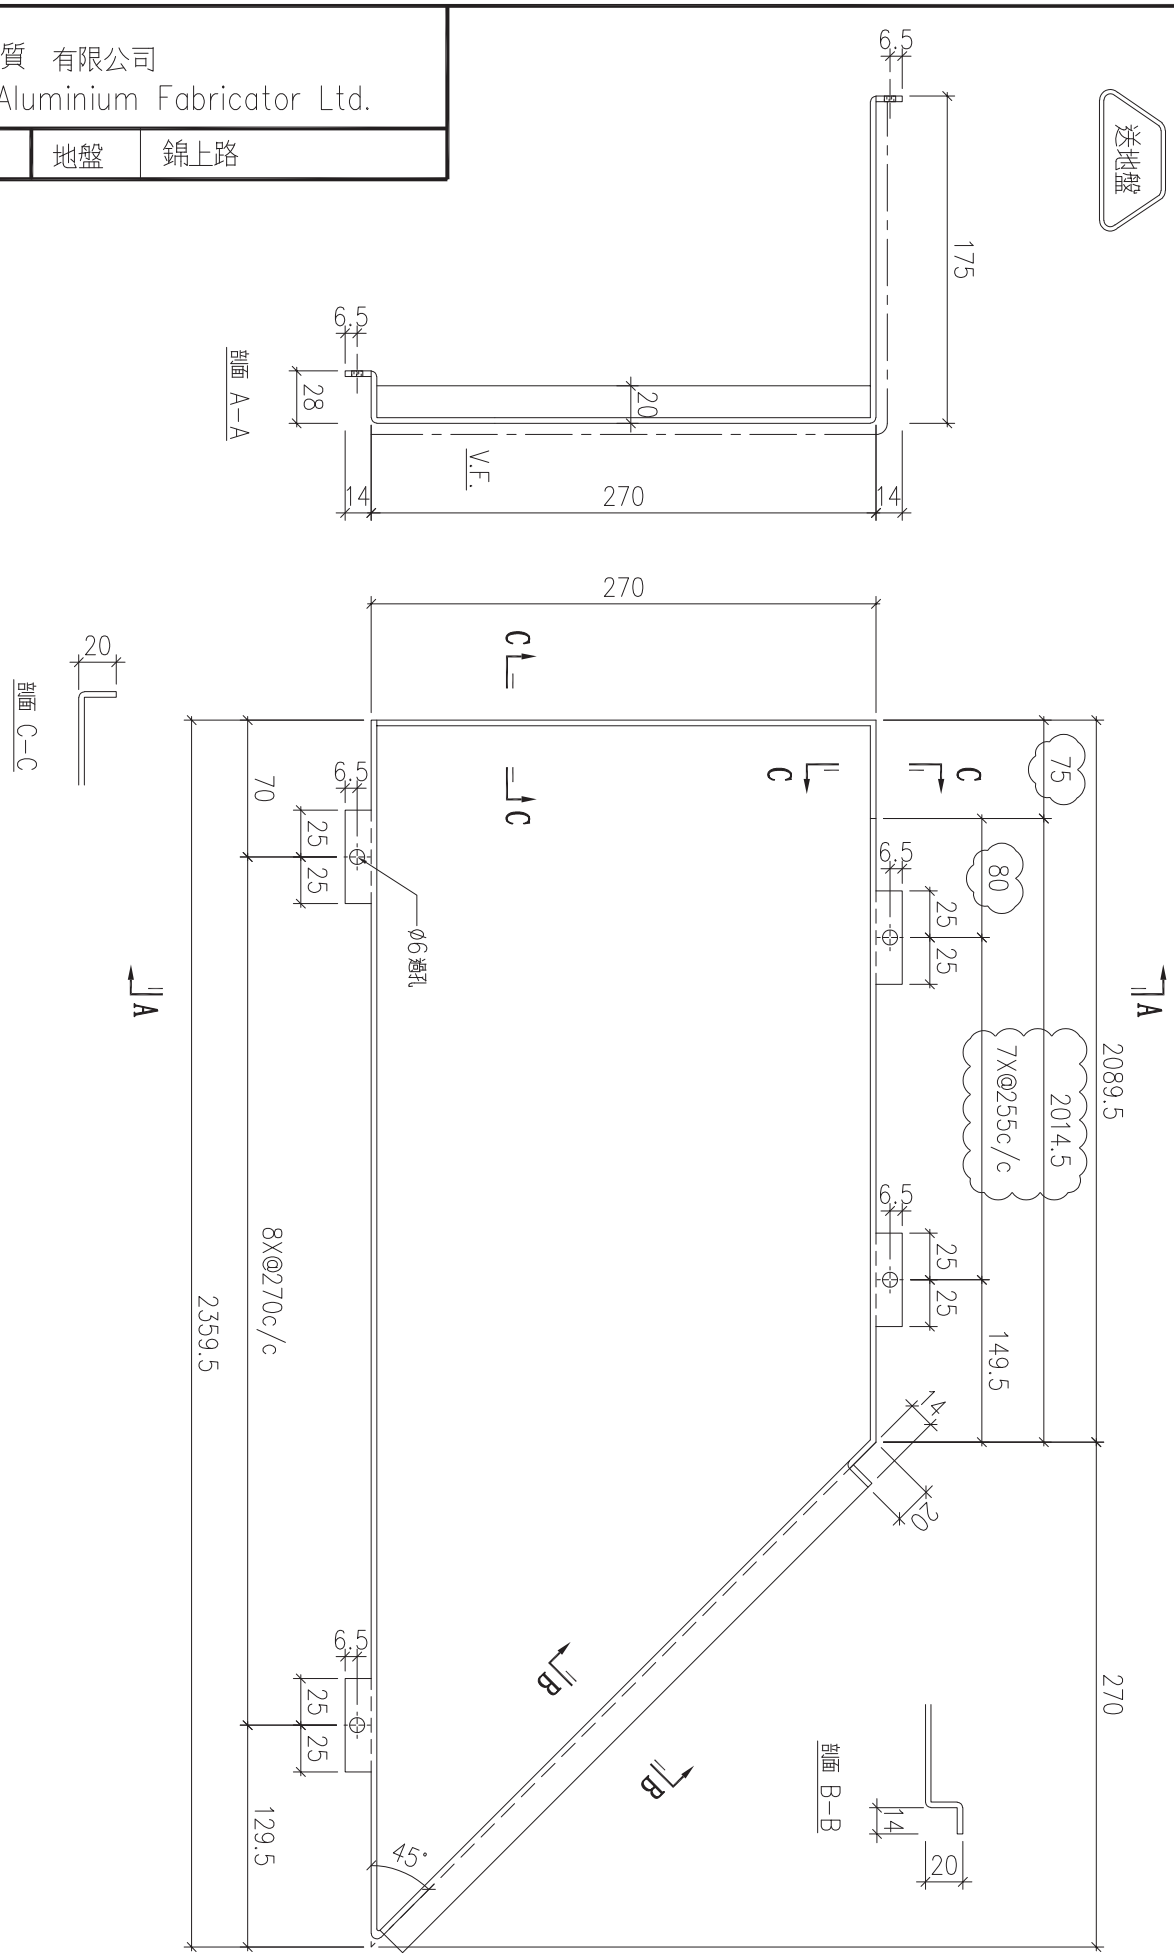



| 序號 | 物料編號 | 數量 | 安裝位置 | 樓層 |
|---|---|---|---|---|
| 01 | T1-ALC-AP44 | 15 | 見派位圖 | T1 FLAT A 6~23/F |

| 名稱 | 天花鋁板加工圖 | 制圖 | LHR | 2022.2.19 | 修改 | A | | |
|---|---|---|---|---|---|---|---|---|
| 材料 | 3mm厚鋁板 (3003H14) | 復核 | - | - | 日期 | 2022.3.30 | | |
| 顏色 | EC-DG-D334232-ZD1(閃粉古銅) | 批準 | | | 圖號 | J853-ALC-AP256 | | |


美特鋁質 有限公司
MIDI Aluminium Fabricator Ltd.

| 工程號 | J853 | 地盤 | 錦上路 |
|---|---|---|---|

送地盤

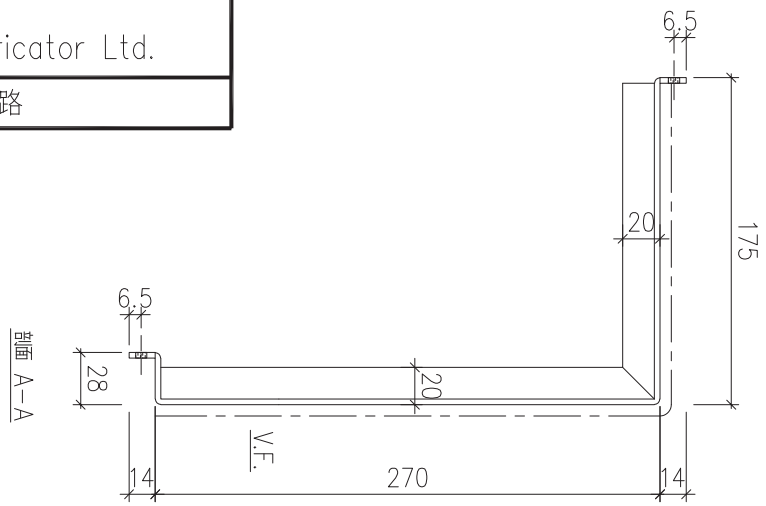


剖面 A-A

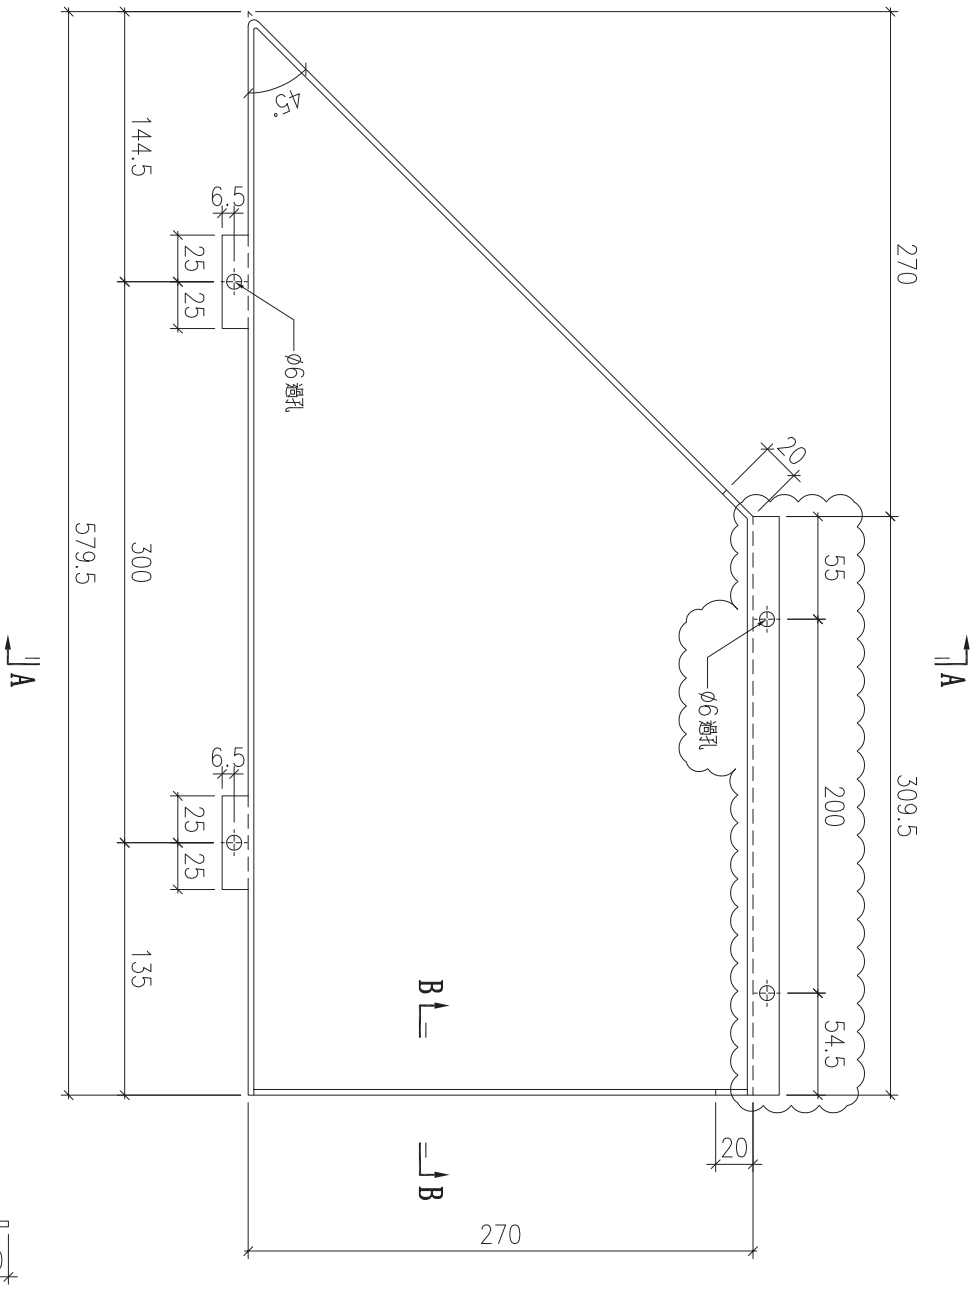


剖面 B-B





| 序號 | 物料編號 | 數量 | 安裝位置 | 樓層 |
|---|---|---|---|---|
| 01 | T1-ALC-AP45 | 15 見示位圖 | | T1 FLAT A 6~23/F |


| 名稱 | 天花鋁板加工圖 | 制圖 | LHR | 2022.2.19 | 修改 | A | | |
|---|---|---|---|---|---|---|---|---|
| 材料 | 3mm厚鋁板 (3003H14) | 復核 | - | - | 日期 | 2022.5.27 | | |
| 顏色 | EC-DG-D334232-ZD1(閃粉古銅) | 批準 | | | 圖號 | J853-ALC-AP257 | | |

美特鋁質 有限公司
MIDI Aluminium Fabricator Ltd.

| 工程號 | J853 | 地盤 | 錦上路 |
|---|---|---|---|

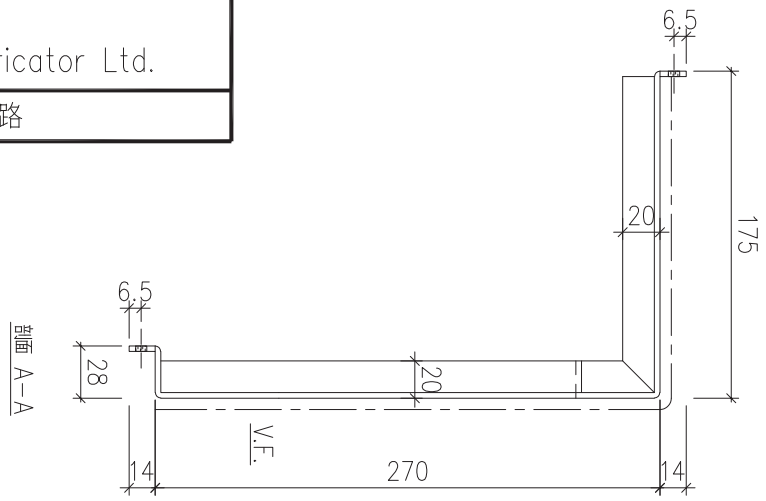



| 序號 | 物料編號 | 數量 | 安裝位置 | 樓層 |
|---|---|---|---|---|
| 01 | T2-ALC-AP75 | 10 | T2 FLAT A 6~17/F | |
| 02 | T3-ALC-AP75 | 10 | T3 FLAT A 6~17/F | |

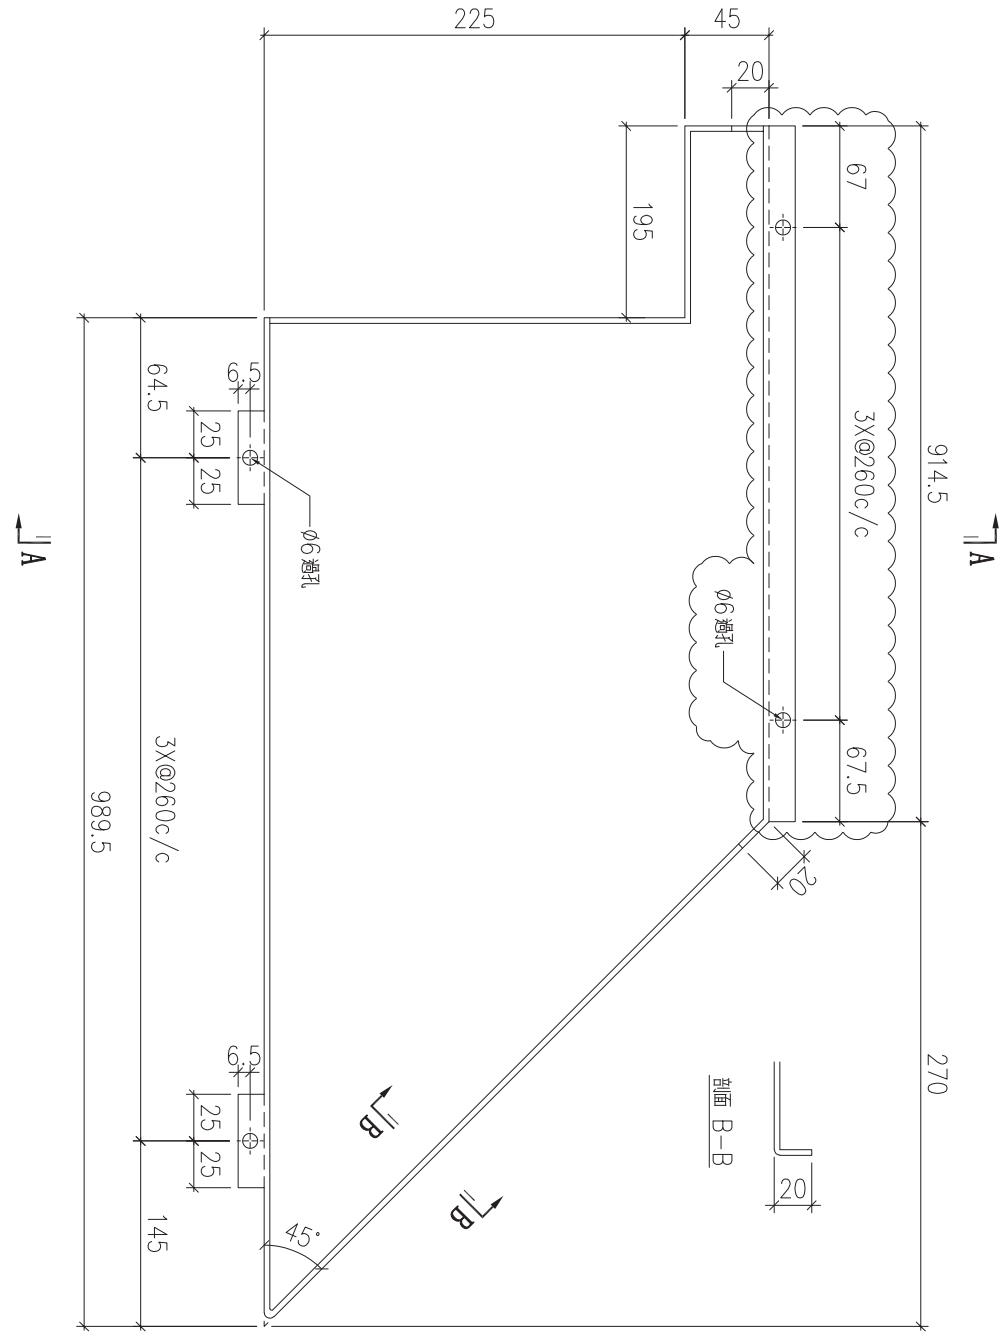
| 名稱 | 天花鋁板加工圖 | 制圖 | LHR | 2022.3.24 | 修改 | A | | |
|---|---|---|---|---|---|---|---|---|
| 材料 | 3mm厚鋁板 (3003H14) | 復核 | - | - | 日期 | 2022.5.27 | | |
| 顏色 | EC-DG-D334232-ZD1(閃粉古銅) | 批準 | | | 圖號 | J853-ALC-AP341 | | |

美特鋁質 有限公司
MIDI Aluminium Fabricator Ltd.

| 工程號 | J853 | 地盤 | 錦上路 |
|---|---|---|---|

送地盤

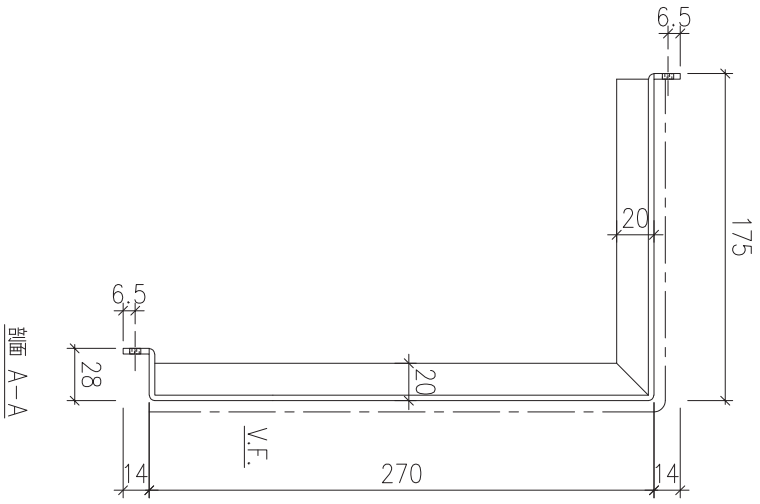

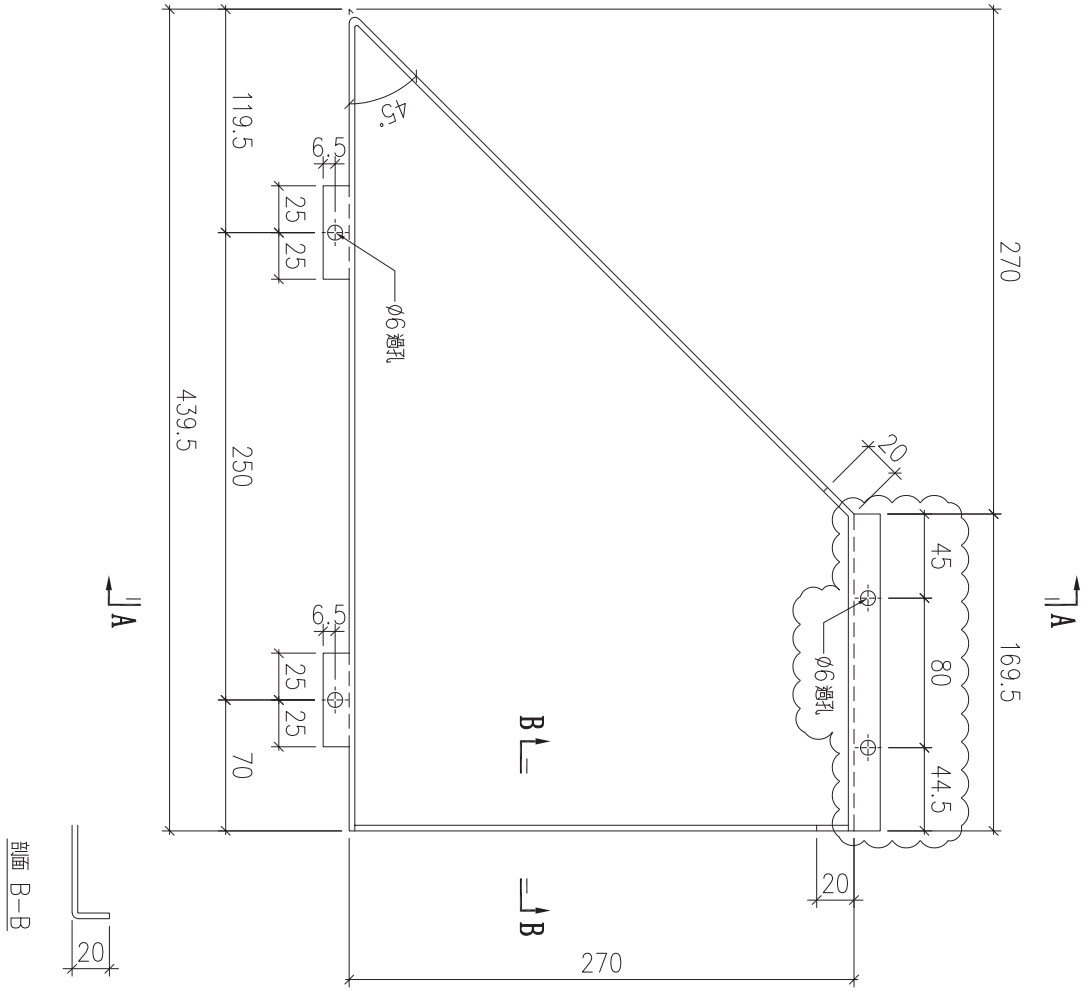

| 序號 | 物料編號 | 數量 | 安裝位置 | 樓層 |
|---|---|---|---|---|
| 01 | T2-ALC-AP03 | 10 | 見派位圖 | T2 FLAT A 6~17/F |


| 名稱 | 天花鋁板加工圖 | 制圖 | LHR | 2022.3.24 | 修改 | A | | |
|---|---|---|---|---|---|---|---|---|
| 材料 | 3mm厚鋁板 (3003H14) | 復核 | - | - | 日期 | 2022.5.27 | | |
| 顏色 | EC-DG-D334232-ZD1(閃粉古銅) | 批準 | | | 圖號 | J853-ALC-AP342 | | |

美特鋁質 有限公司
MIDI Aluminium Fabricator Ltd.

| 工程號 | J853 | 地盤 | 錦上路 |
|---|---|---|---|

送地盤

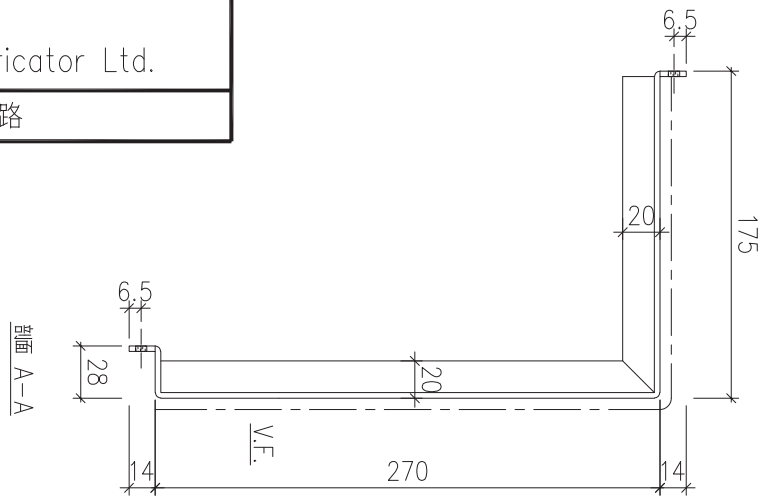

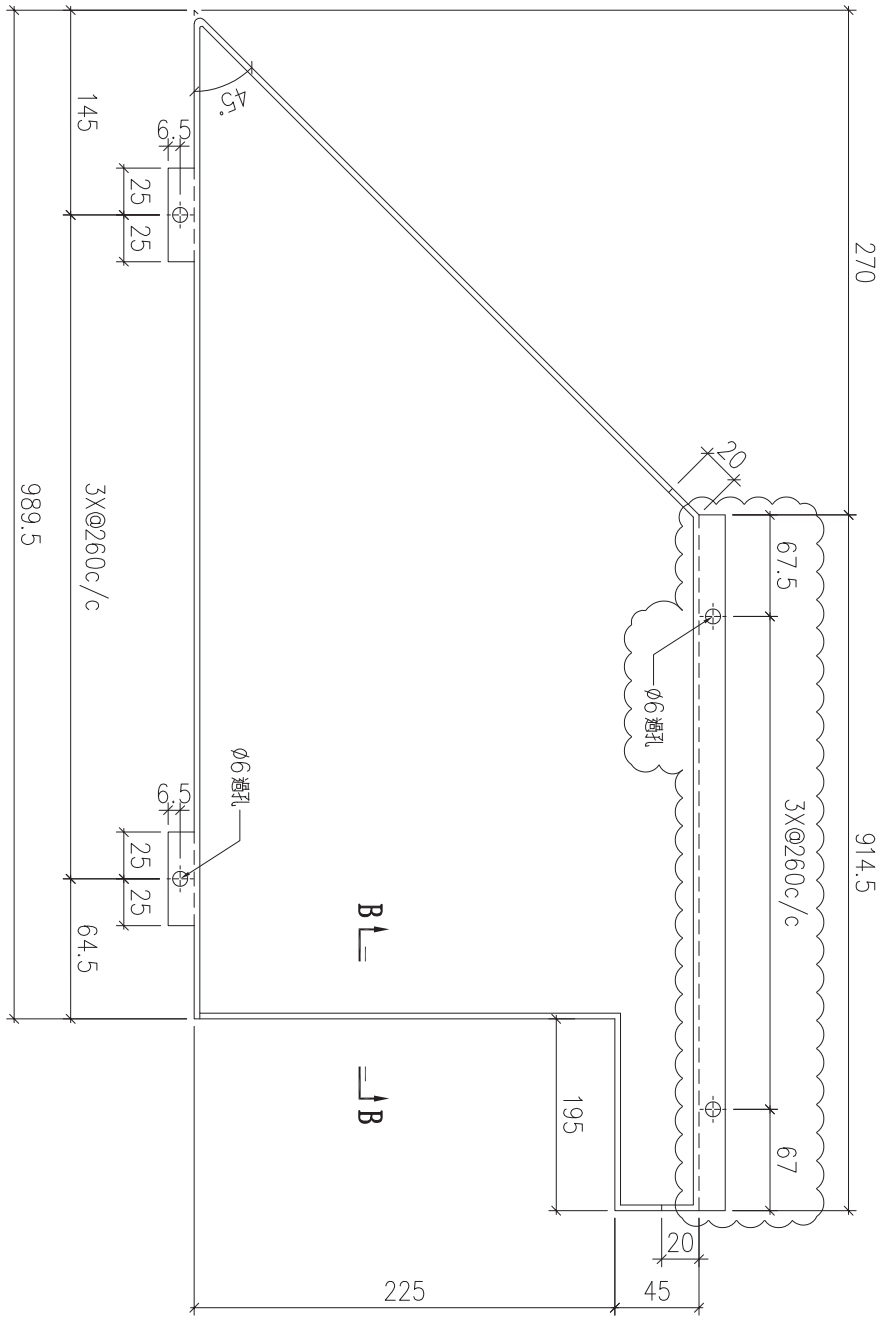




| 序號 | 物料編號 | 數量 | 安裝位置 | 樓層 |
|---|---|---|---|---|
| 01 | T2-ALC-AP19 | 10 | 見派位圖 | T2 FLAT D 6~17/F |
| 02 | T2-ALC-AP19 | 8 | 見派位圖 | T2 FLAT A 17~25/F |
| 03 | T3-ALC-AP74 | 8 | 見派位圖 | T3 FLAT A 17~25/F |

| 名稱 | 天花鋁板加工圖 | 制圖 | LHR | 2022.3.24 | 修改 | A | | |
|---|---|---|---|---|---|---|---|---|
| 材料 | 3mm厚鋁板 (3003H14) | 復核 | - | - | 日期 | 2022.5.27 | | |
| 顏色 | EC-DG-D334232-ZD1(閃粉古銅) | 批準 | | | 圖號 | J853-ALC-AP343 | | |

美特鋁質 有限公司
MIDI Aluminium Fabricator Ltd.

| 工程號 | J853 | 地盤 | 錦上路 |
|---|---|---|---|

送地盤

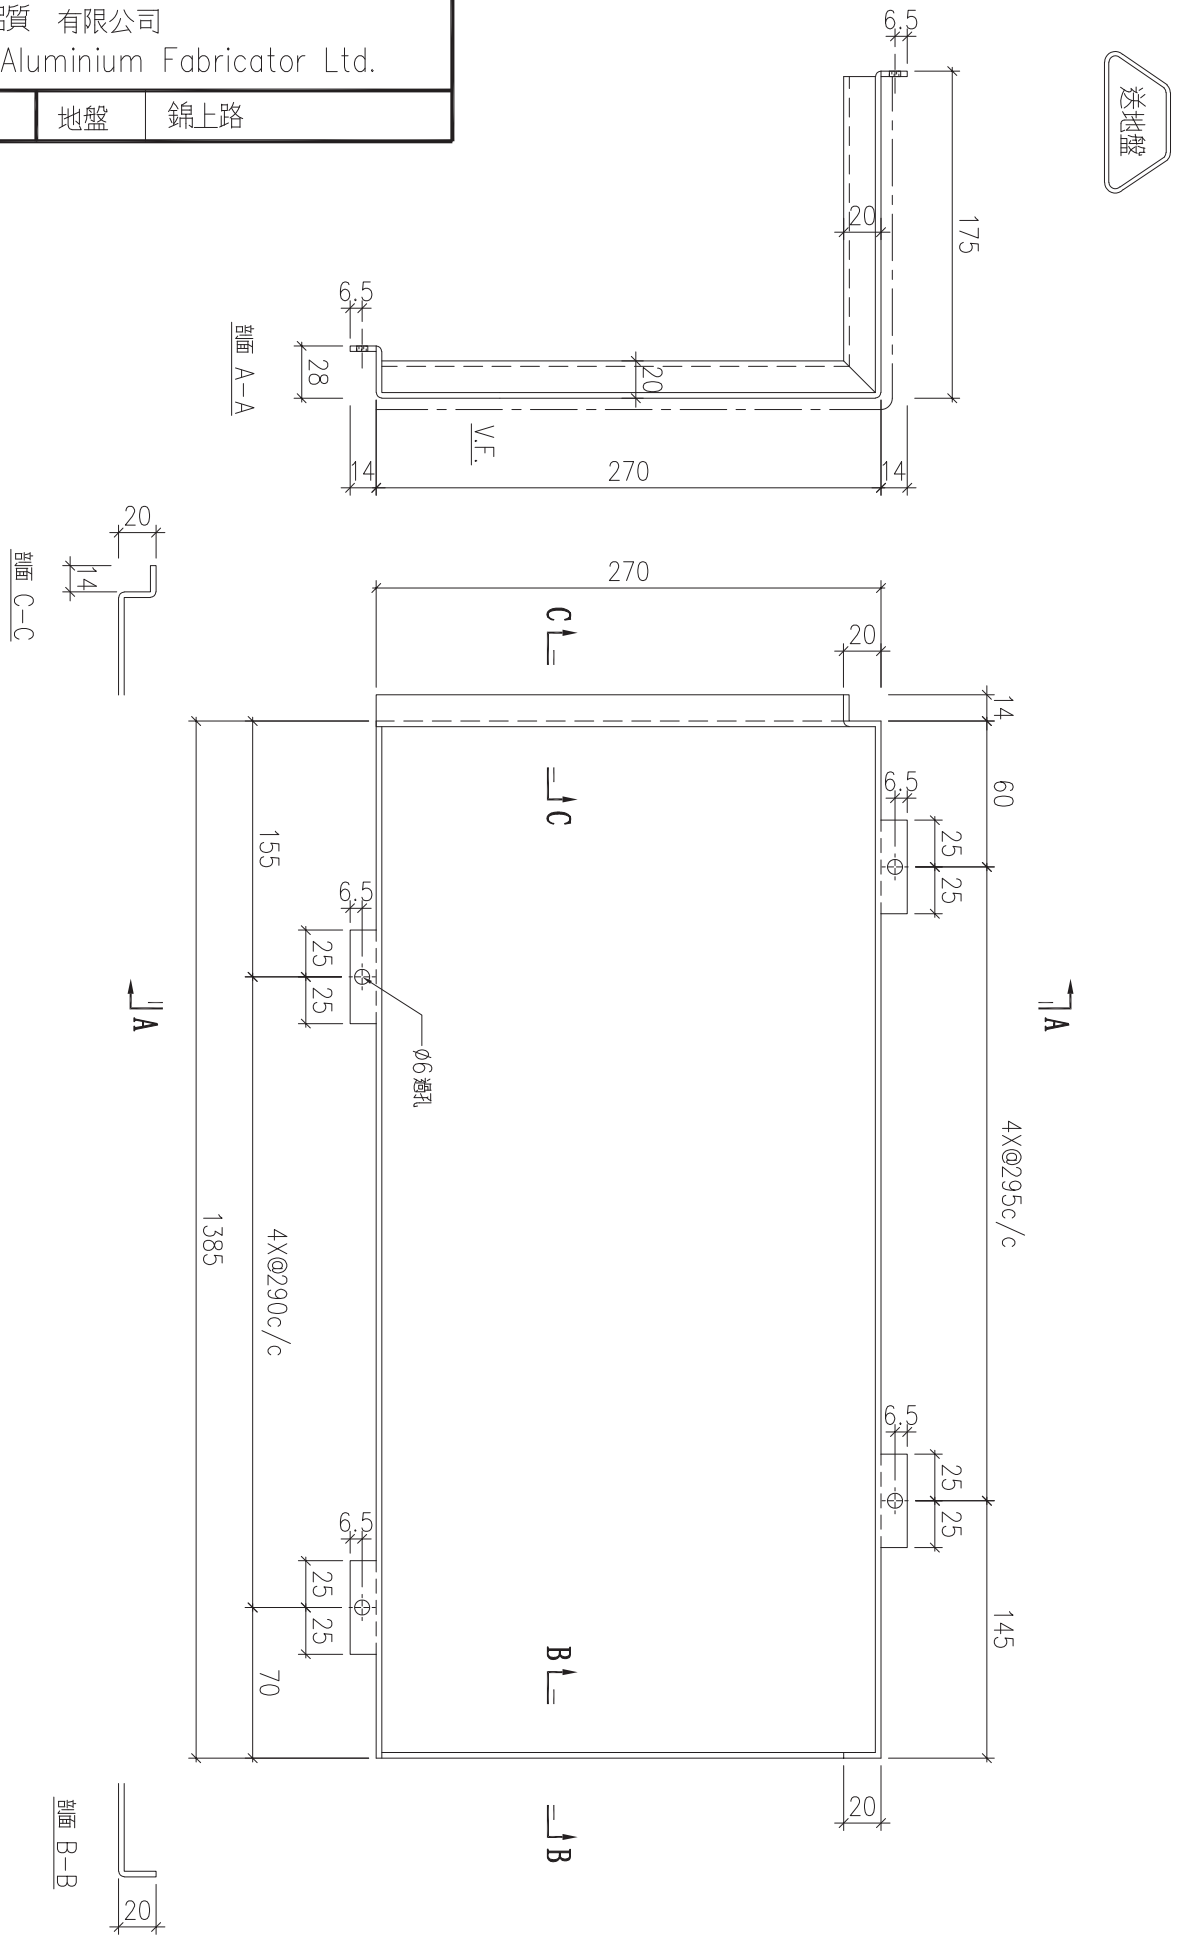


| 序號 | 物料編號 | 數量 | 安裝位置 | 樓層 |
|---|---|---|---|---|
| 01 | T2-ALC-AP76 | 4 | 見派位圖 | T2 FLAT A 25~26/F |

| 名稱 | 天花鋁板加工圖 | 制圖 | LHR | 2022.3.25 | 修改 | | | |
|---|---|---|---|---|---|---|---|---|
| 材料 | 3mm厚鋁板 (3003H14) | 復核 | - | - | 日期 | | | |
| 顏色 | EC-DG-D334232-ZD1(閃粉古銅) | 批準 | | | 圖號 | J853-ALC-AP344 | | |

美特鋁質 有限公司
MIDI Aluminium Fabricator Ltd.

| 工程號 | J853 | 地盤 | 錦上路 |
|---|---|---|---|




| 序號 | 物料編號 | 數量 | 安裝位置 | 樓層 |
|---|---|---|---|---|
| 01 | T2-ALC-AP77 | 2 | 見派位圖 | T2 FLAT A 25~26/F |

| 名稱 | 天花鋁板加工圖 | 制圖 | LHR | 2022.3.25 | 修改 | | | |
|---|---|---|---|---|---|---|---|---|
| 材料 | 3mm厚鋁板 (3003H14) | 復核 | - | - | 日期 | | | |
| 顏色 | EC-DG-D334232-ZD1(閃粉古銅) | 批準 | | | 圖號 | J853-ALC-AP345 | | |

美特鋁質 有限公司
MIDI Aluminium Fabricator Ltd.

| 工程號 | J853 | 地盤 | 錦上路 |
|---|---|---|---|





| 序號 | 物料編號 | 數量 | 安裝位置 | 樓層 |
|---|---|---|---|---|
| 01 | T2-ALC-AP78 | 2 | 見派位圖 | T2 FLAT A 25~26/F |

| 名稱 | 天花鋁板加工圖 | 制圖 | LHR | 2022.3.25 | 修改 | | | |
|---|---|---|---|---|---|---|---|---|
| 材料 | 3mm厚鋁板 (3003H14) | 復核 | - | - | 日期 | | | |
| 顏色 | EC-DG-D334232-ZD1(閃粉古銅) | 批準 | | | 圖號 | J853-ALC-AP346 | | |

美特鋁質 有限公司
MIDI Aluminium Fabricator Ltd.

| 工程號 | J853 | 地盤 | 錦上路 |
|---|---|---|---|

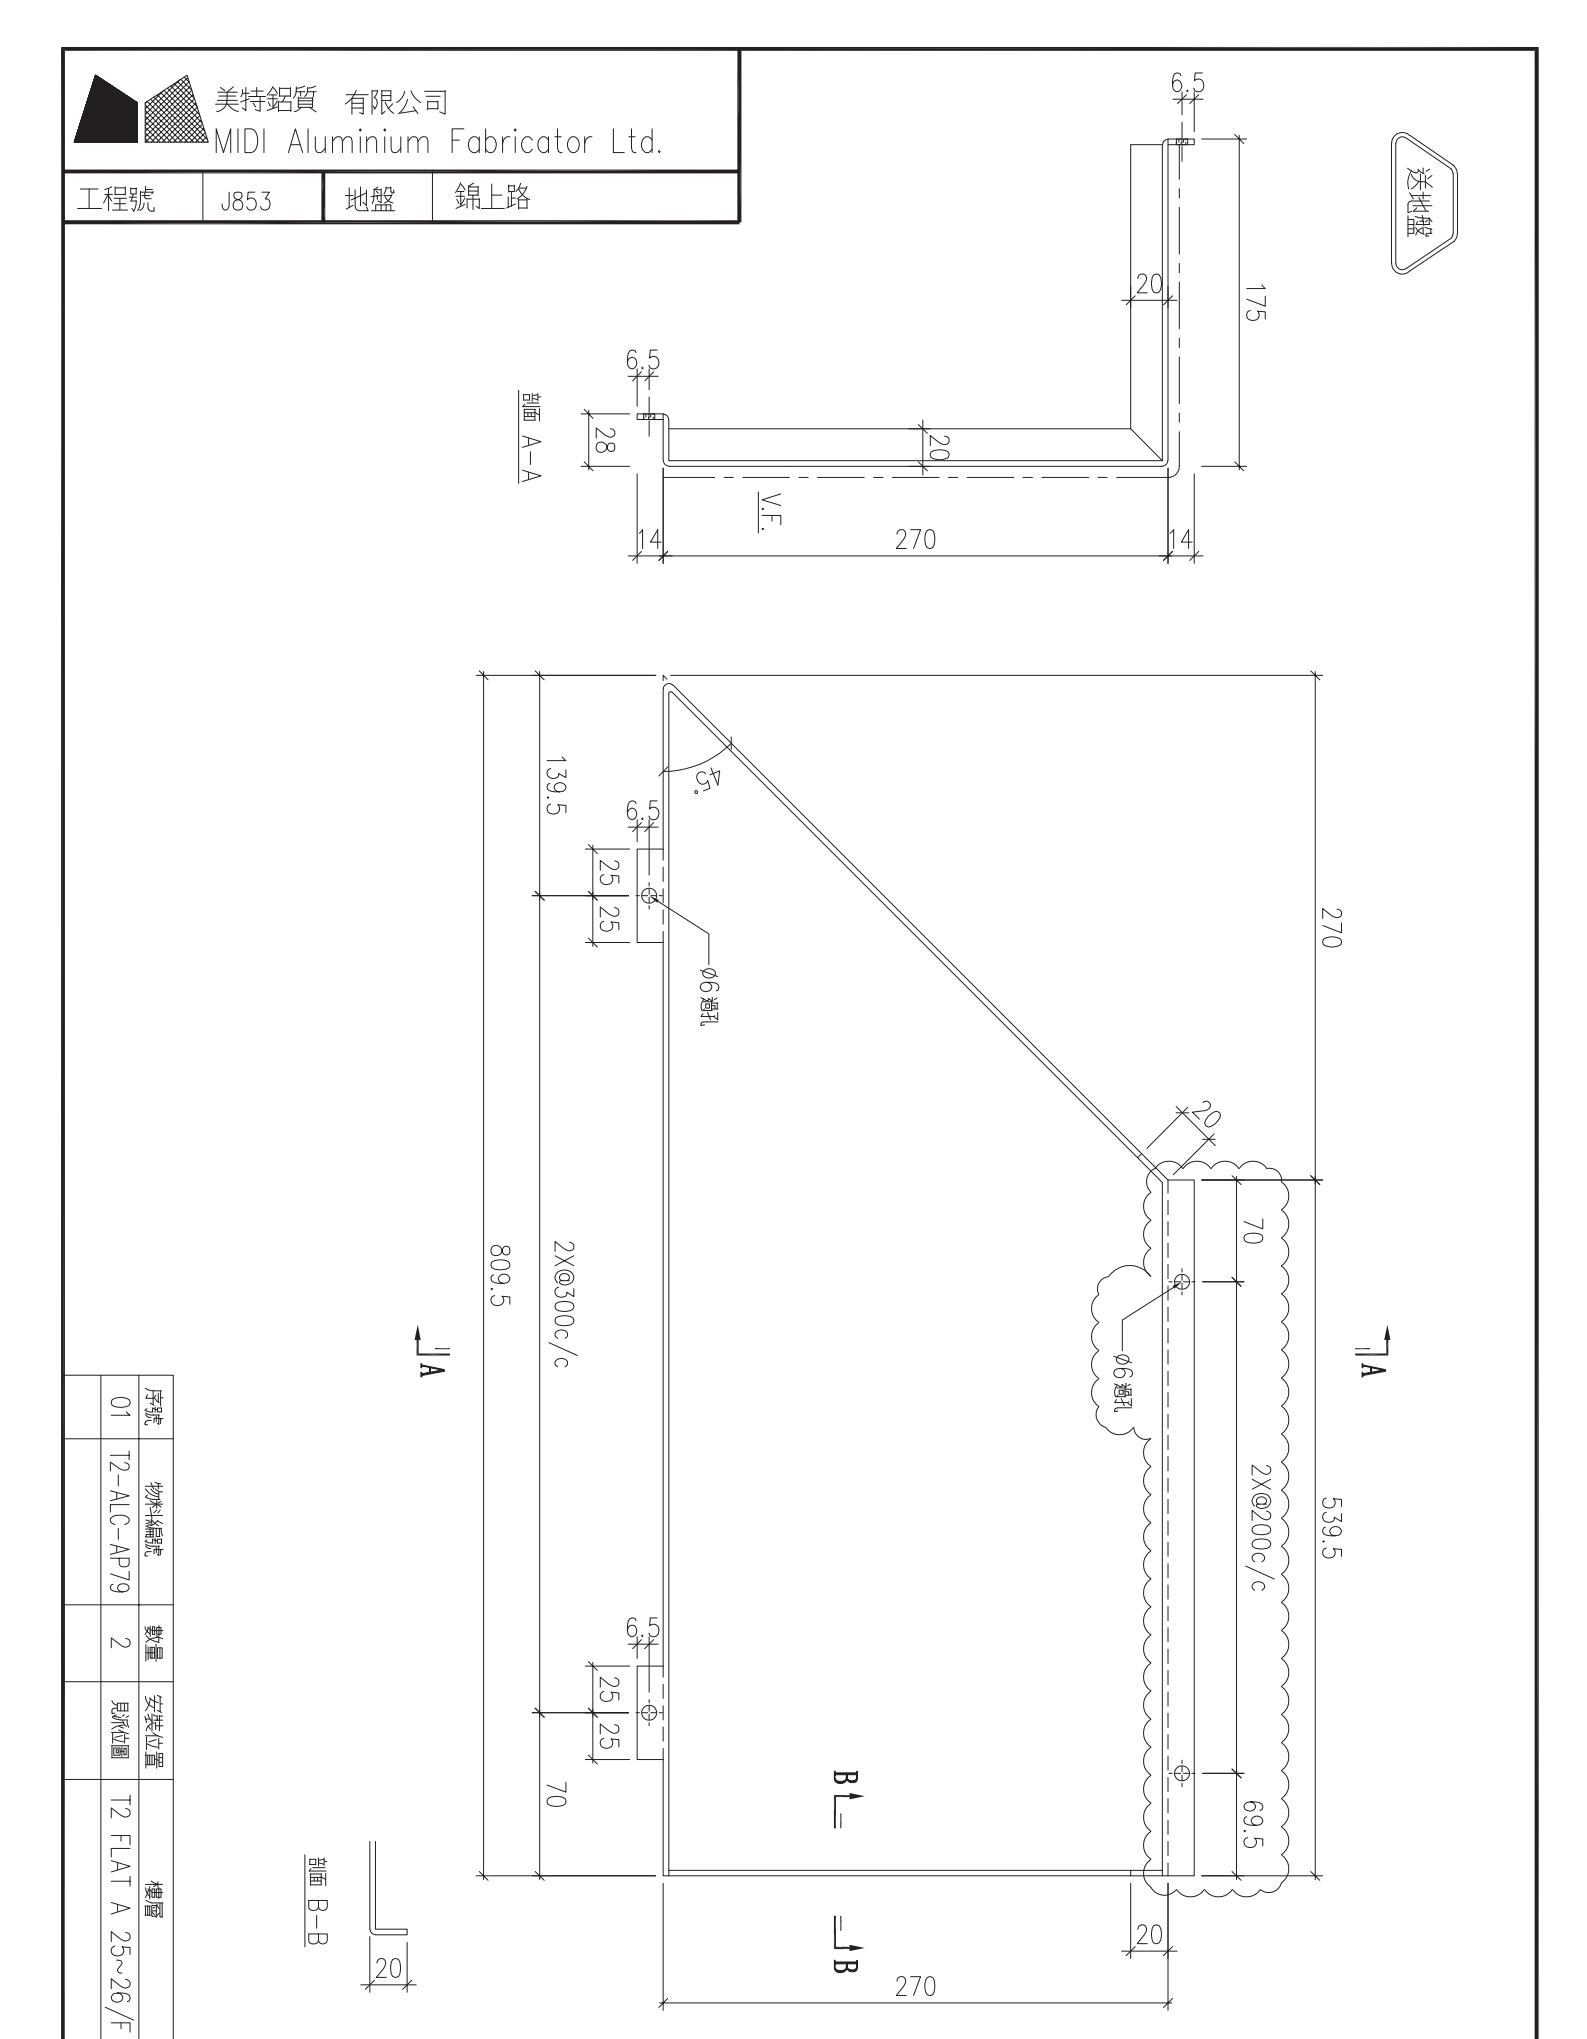



| 序號 | 物料編號 | 數量 | 安裝位置 | 樓層 |
|---|---|---|---|---|
| 01 | T2-ALC-AP79 | 2 | 見派位圖 | T2 FLAT A 25~26/F |

| 名稱 | 天花鋁板加工圖 | 制圖 | LHR | 2022.3.25 | 修改 | A | | |
|---|---|---|---|---|---|---|---|---|
| 材料 | 3mm厚鋁板 (3003H14) | 復核 | - | - | 日期 | 2022.5.27 | | |
| 顏色 | EC-DG-D334232-ZD1(閃粉古銅) | 批準 | | | 圖號 | J853-ALC-AP347 | | |

美特鋁質 有限公司
MIDI Aluminium Fabricator Ltd.

| 工程號 | J853 | 地盤 | 錦上路 |
|---|---|---|---|

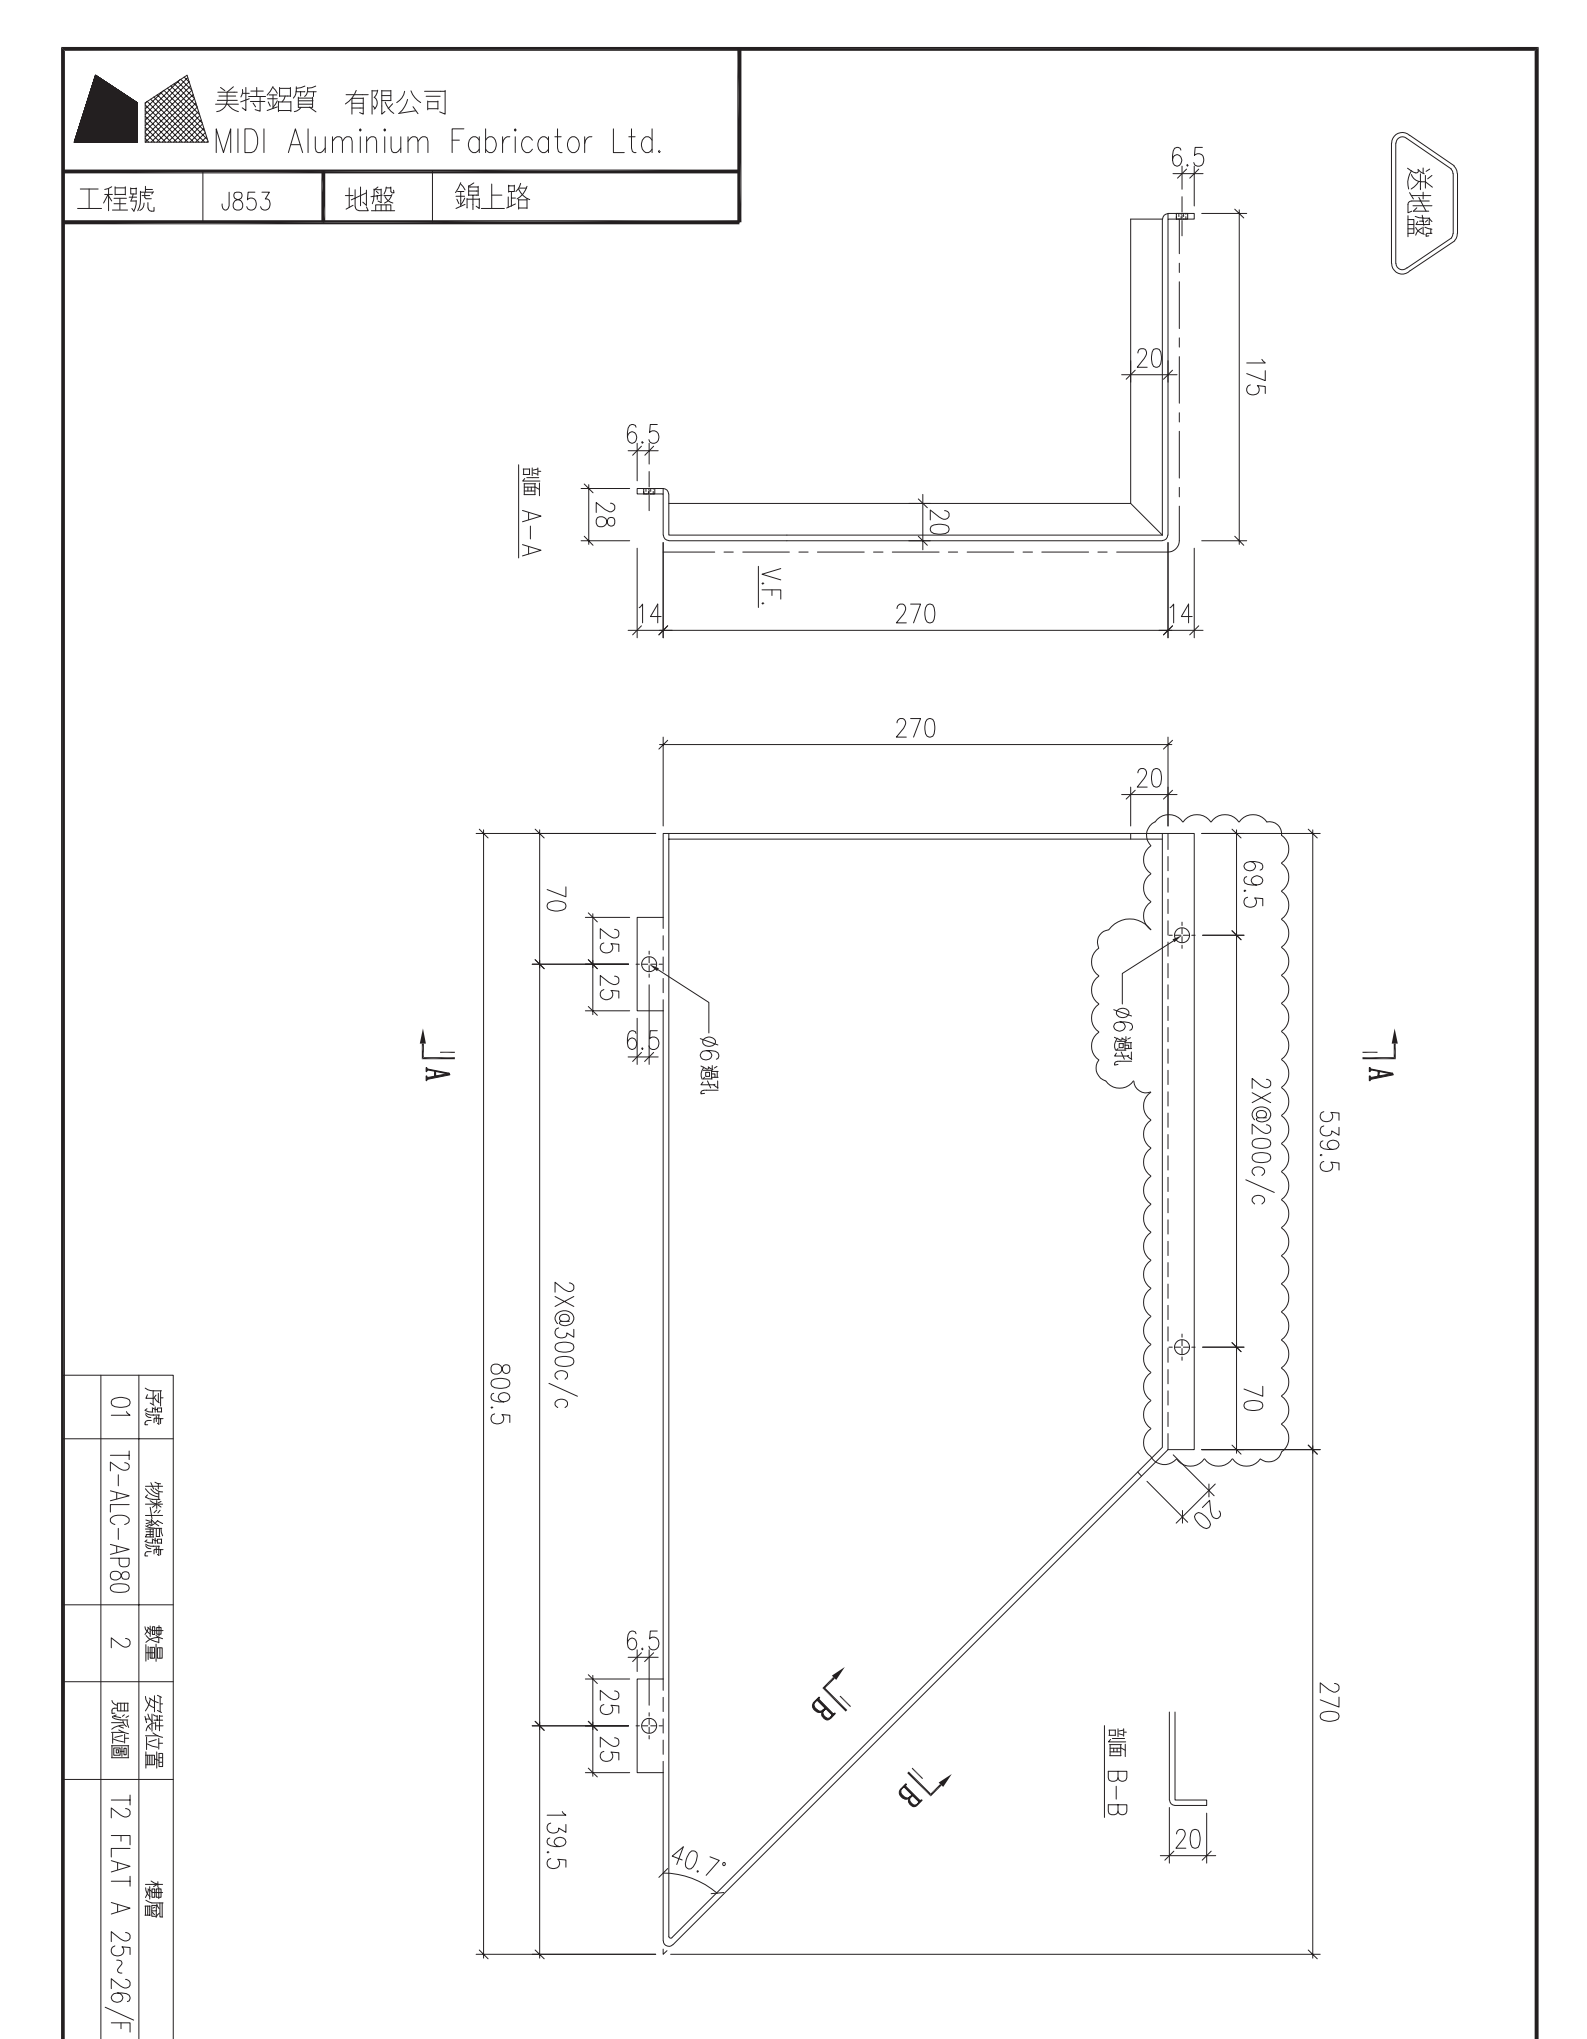



| 序號 | 物料編號 | 數量 | 安裝位置 | 樓層 |
|---|---|---|---|---|
| 01 | T2-ALC-AP80 | 2 | 見派位圖 | T2 FLAT A 25~26/F |


| 名稱 | 天花鋁板加工圖 | 制圖 | LHR | 2022.3.25 | 修改 | A | | |
|---|---|---|---|---|---|---|---|---|
| 材料 | 3mm厚鋁板 (3003H14) | 復核 | - | - | 日期 | 2022.5.27 | | |
| 顏色 | EC-DG-D334232-ZD1(閃粉古銅) | 批準 | | | 圖號 | J853-ALC-AP348 | | |

美特鋁質 有限公司
MIDI Aluminium Fabricator Ltd.

| 工程號 | J853 | 地盤 | 錦上路 |
|---|---|---|---|

送地盤

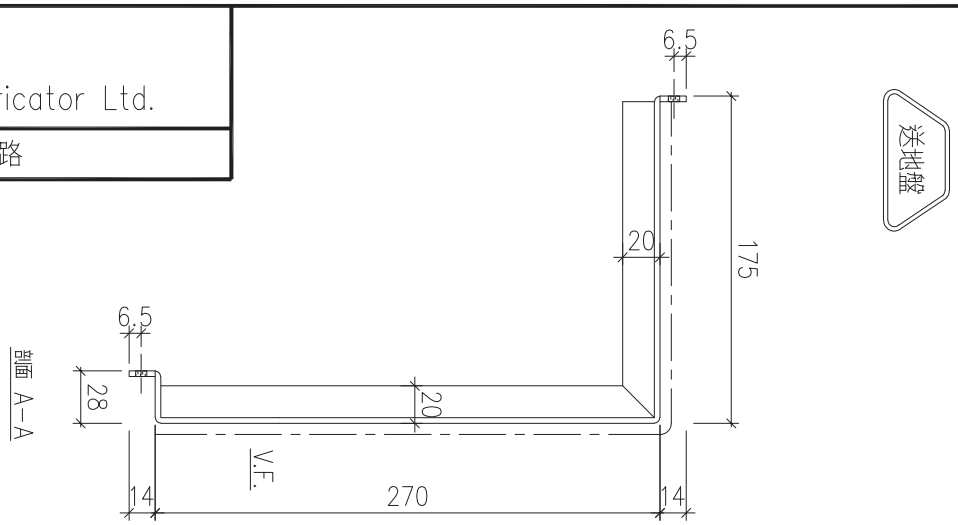

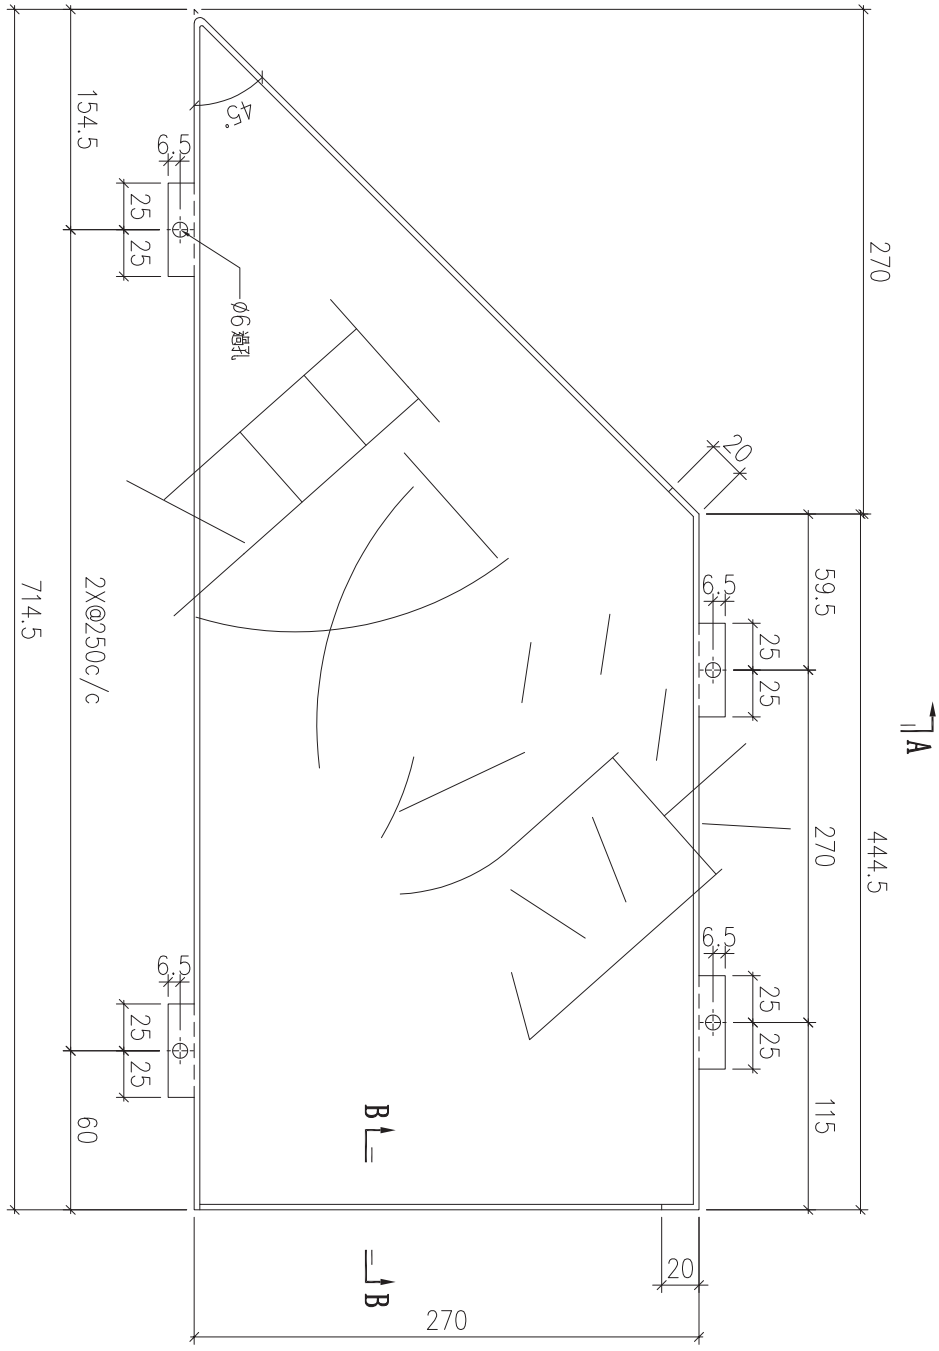
剖面 B-B





| 序號 | 物料編號 | 數量 | 安裝位置 | 樓層 |
|---|---|---|---|---|
| 01 | T3-ALC-AP66 | 9 | 見添位圖 | T3 FLAT B 17~26/F |

| 名稱 | 天花鋁板加工圖 | 制圖 | LHR | 2022.3.27 | 修改 | | | |
|---|---|---|---|---|---|---|---|---|
| 材料 | 3mm厚鋁板 (3003H14) | 復核 | - | - | 日期 | | | |
| 顏色 | EC-DG-D334232-ZD1(閃粉古銅) | 批準 | | | 圖號 | J853-ALC-AP349 | | |

美特鋁質 有限公司
MIDI Aluminium Fabricator Ltd.

| 工程號 | J853 | 地盤 | 錦上路 |
|---|---|---|---|

送地盤

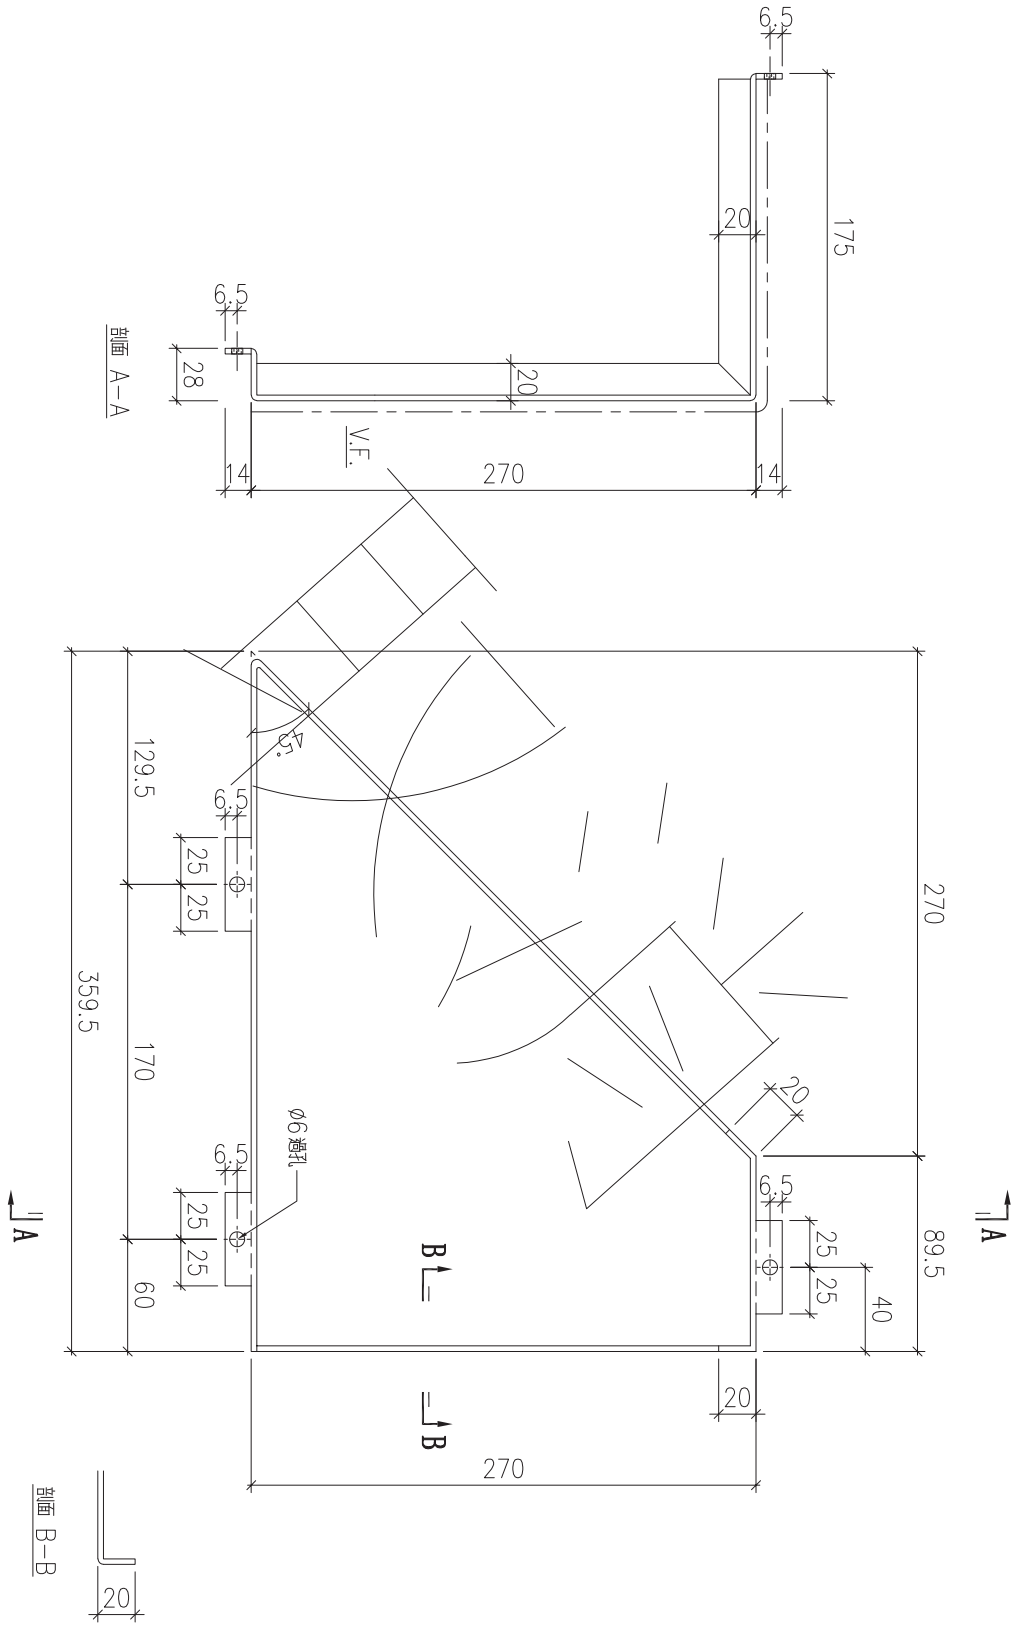



| 序號 | 物料編號 | 數量 | 安裝位置 | 樓層 |
|---|---|---|---|---|
| 01 | T3-ALC-AP68 | 9 | 見添位圖 | T3 FLAT B 17~26/F |

| 名稱 | 天花鋁板加工圖 | 制圖 | LHR | 2022.3.27 | 修改 | | | |
|---|---|---|---|---|---|---|---|---|
| 材料 | 3mm 厚鋁板 (3003H14) | 復核 | - | - | 日期 | | | |
| 顏色 | EC-DG-D334232-ZD1(閃粉古銅) | 批準 | | | 圖號 | J853-ALC-AP350 | | |

美特鋁質 有限公司
MIDI Aluminium Fabricator Ltd.

| 工程號 | J853 | 地盤 | 錦上路 |
|---|---|---|---|

送地盤

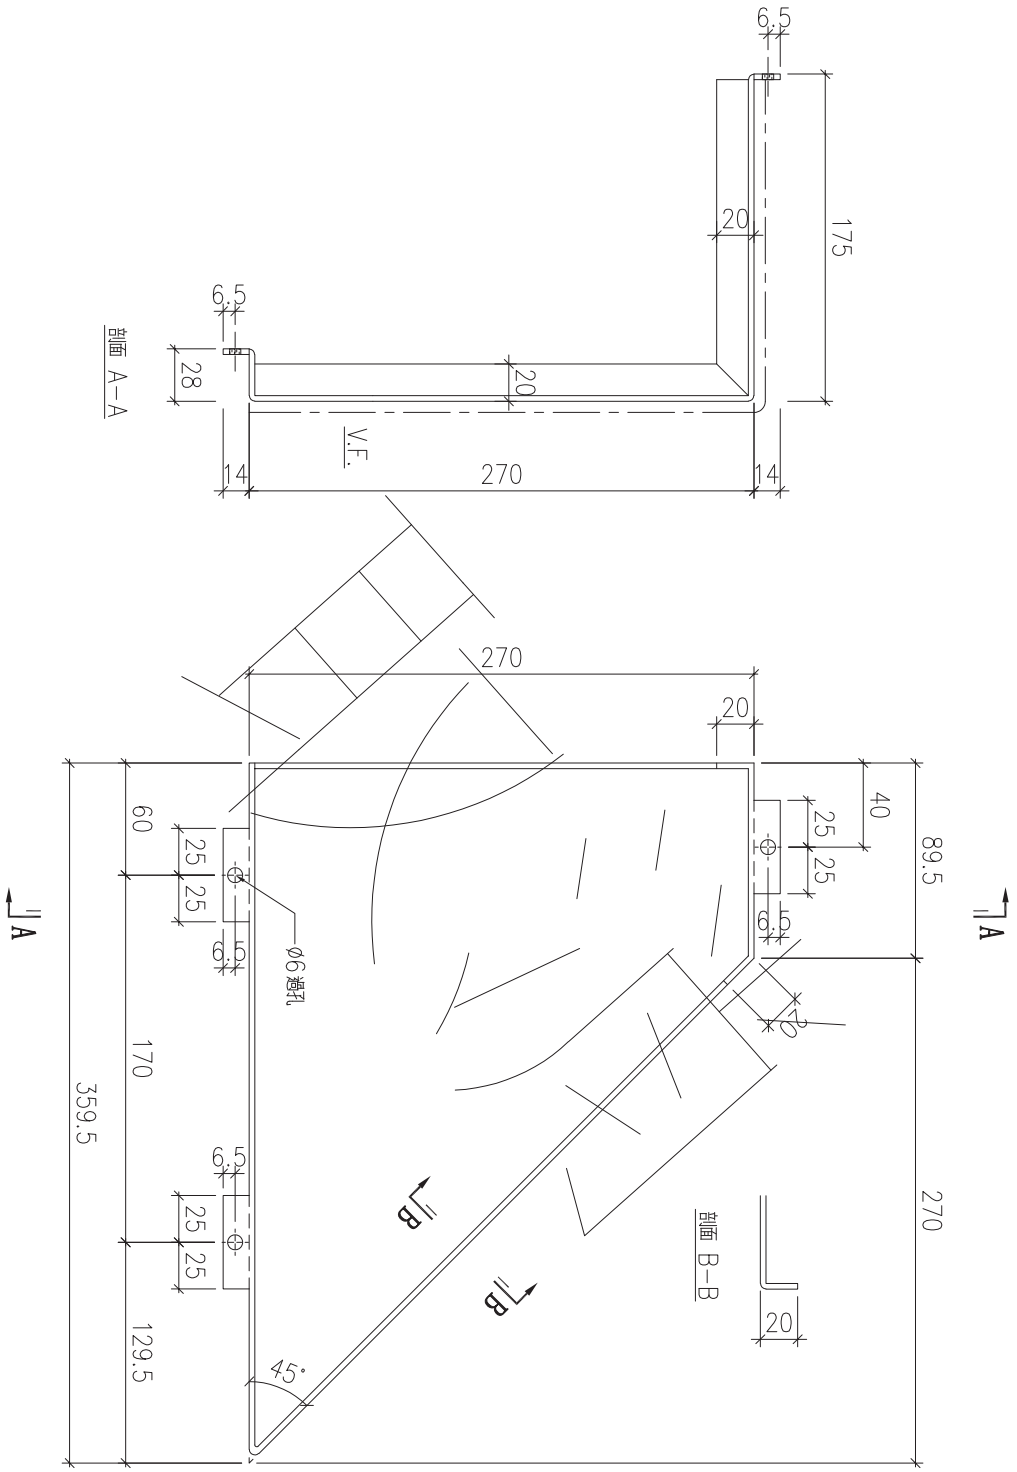


| 序號 | 物料編號 | 數量 | 安裝位置 | 樓層 |
|---|---|---|---|---|
| 01 | T3-ALC-AP70 | 9 | 見派位圖 | T3 FLAT C 17~26/F |

| 名稱 | 天花鋁板加工圖 | 制圖 | LHR | 2022.3.27 | 修改 | | | |
|---|---|---|---|---|---|---|---|---|
| 材料 | 3mm厚鋁板 (3003H14) | 復核 | - | - | 日期 | | | |
| 顏色 | EC-DG-D334232-ZD1(閃粉古銅) | 批準 | | | 圖號 | J853-ALC-AP351 | | |

美特鋁質 有限公司
MIDI Aluminium Fabricator Ltd.

| 工程號 | J853 | 地盤 | 錦上路 |
|---|---|---|---|





| 序號 | 物料編號 | 數量 | 安裝位置 | 樓層 |
|---|---|---|---|---|
| 01 | T3-ALC-AP72 | 9 | 見添位圖 | T3_FLAT_C_17~26/F |

| 名稱 | 天花鋁板加工圖 | 制圖 | LHR | 2022.3.27 | 修改 | | | |
|---|---|---|---|---|---|---|---|---|
| 材料 | 3mm厚鋁板 (3003H14) | 復核 | - | - | 日期 | | | |
| 顏色 | EC-DG-D334232-ZD1(閃粉古銅) | 批準 | | | 圖號 | J853-ALC-AP352 | | |

美特鋁質 有限公司
MIDI Aluminium Fabricator Ltd.

| 工程號 | J853 | 地盤 | 錦上路 |
|---|---|---|---|

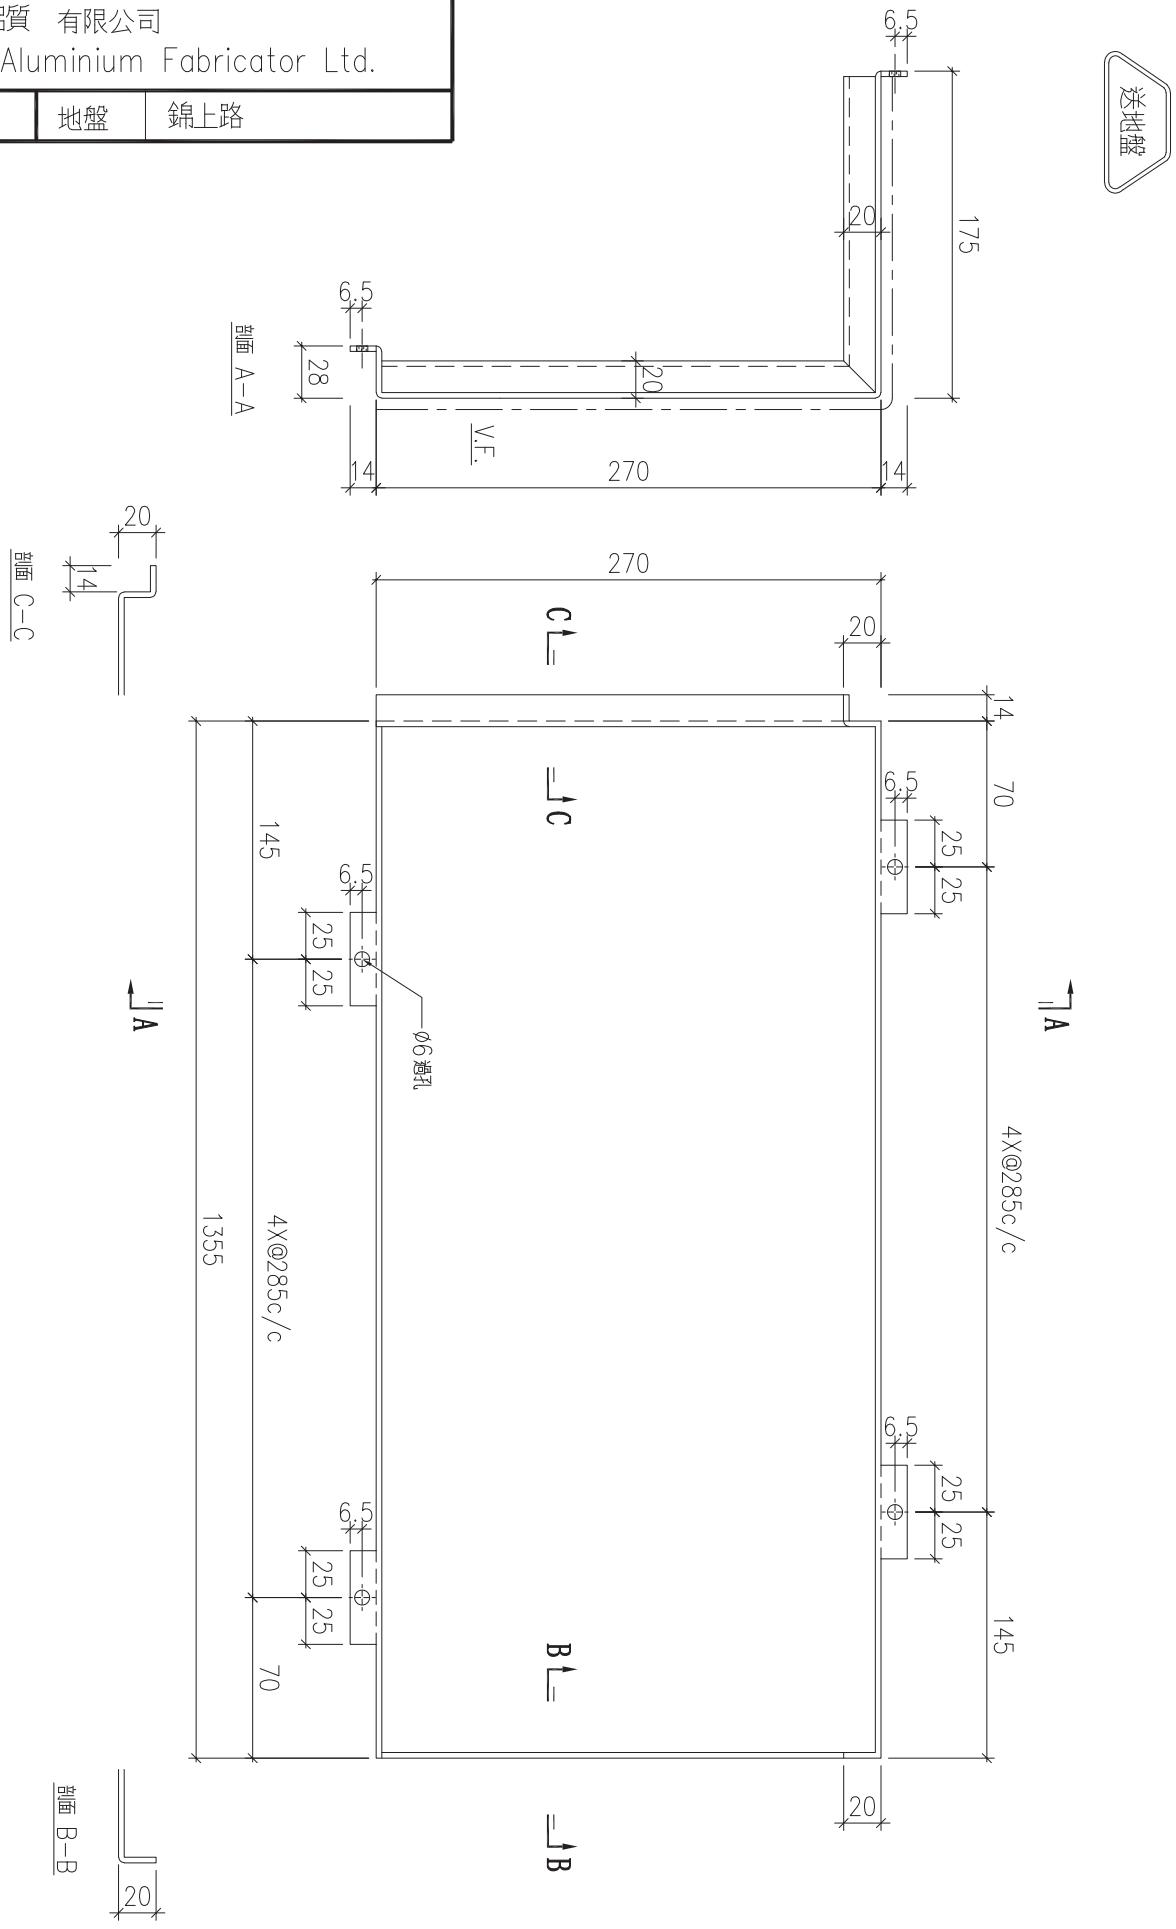



| 序號 | 物料編號 | 數量 | 安裝位置 | 樓層 |
|---|---|---|---|---|
| 01 | T3-ALC-AP76 | 12 | 見派位圖 | T3 FLAT A 18~23/F |

| 名稱 | 天花鋁板加工圖 | 制圖 | LHR | 2022.3.27 | 修改 | | | |
|---|---|---|---|---|---|---|---|---|
| 材料 | 3mm厚鋁板 (3003H14) | 復核 | - | - | 日期 | | | |
| 顏色 | EC-DG-D334232-ZD1(閃粉古銅) | 批準 | | | 圖號 | J853-ALC-AP353 | | |

美特鋁質 有限公司
MIDI Aluminium Fabricator Ltd.

| 工程號 | J853 | 地盤 | 錦上路 |
|---|---|---|---|

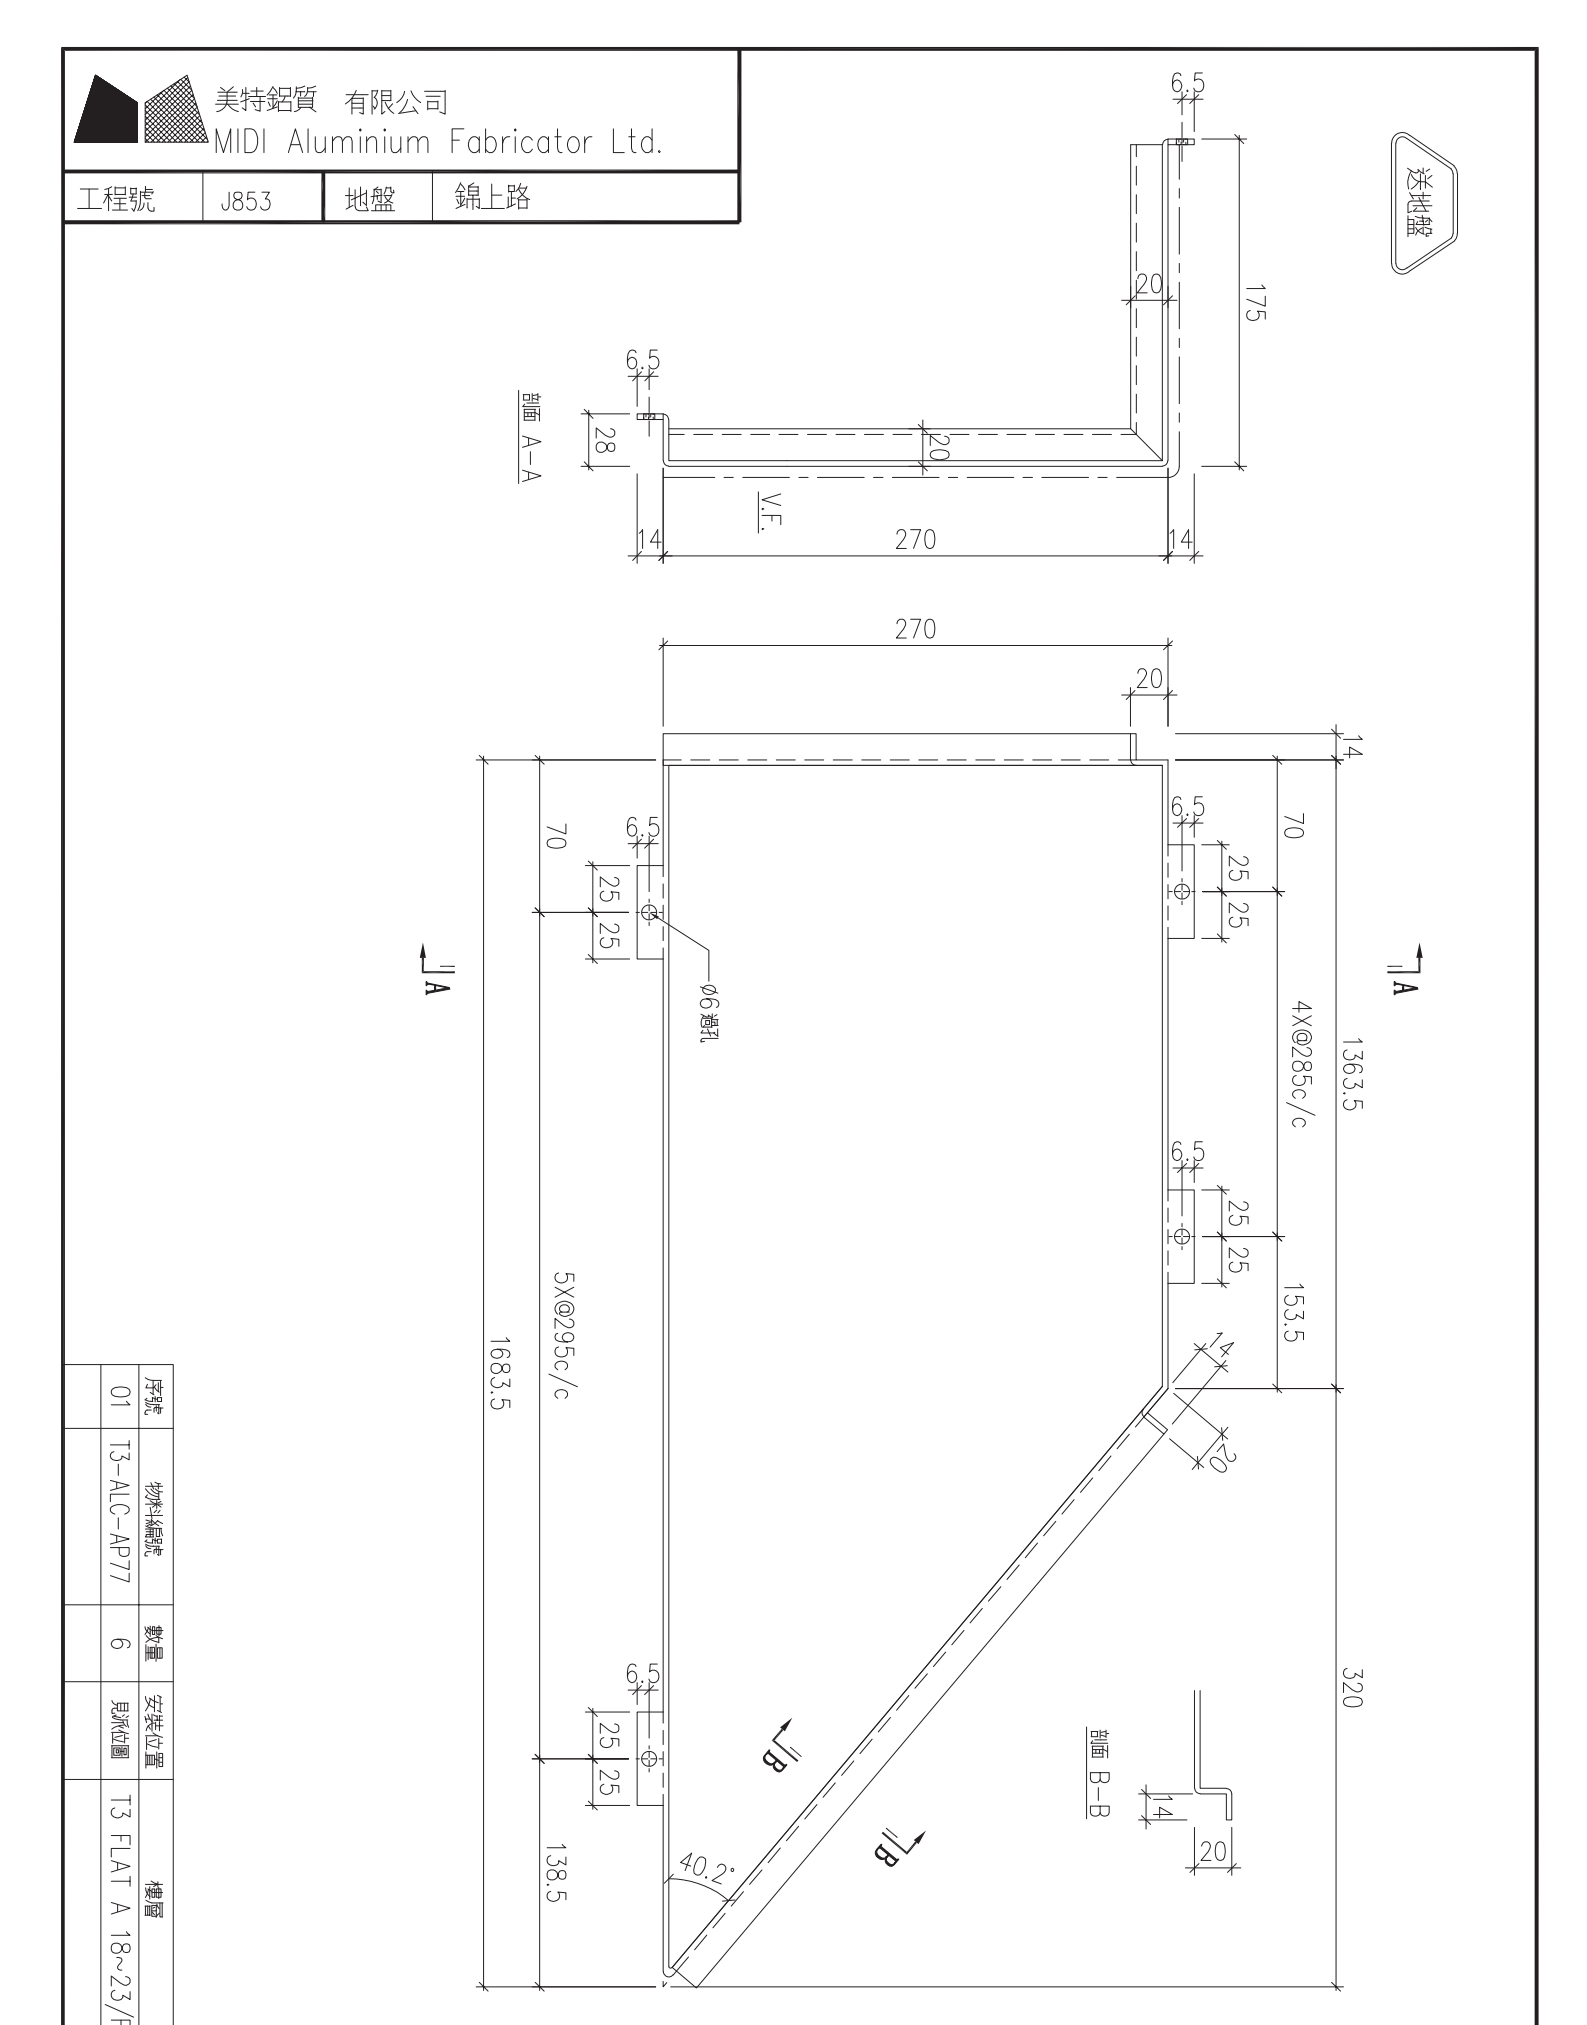


| 序號 | 物料編號 | 數量 | 安裝位置 | 樓層 |
|---|---|---|---|---|
| 01 | T3-ALC-AP77 | 6 | 見派位圖 | T3 FLAT A 18~23/F |

| 名稱 | 天花鋁板加工圖 | 制圖 | LHR | 2022.3.27 | 修改 | | | |
|---|---|---|---|---|---|---|---|---|
| 材料 | 3mm厚鋁板 (3003H14) | 復核 | - | - | 日期 | | | |
| 顏色 | EC-DG-D334232-ZD1(閃粉古銅) | 批準 | | | 圖號 | J853-ALC-AP354 | | |

美特鋁質 有限公司
MIDI Aluminium Fabricator Ltd.

| 工程號 | J853 | 地盤 | 錦上路 |
|---|---|---|---|





| 序號 | 物料編號 | 數量 | 安裝位置 | 樓層 |
|---|---|---|---|---|
| 01 | T3-ALC-AP78 | 6 | 見派位圖 | T3 FLAT A 18~23/F |

| 名稱 | 天花鋁板加工圖 | 制圖 | LHR | 2022.3.27 | 修改 | | | |
|---|---|---|---|---|---|---|---|---|
| 材料 | 3mm厚鋁板 (3003H14) | 復核 | - | - | 日期 | | | |
| 顏色 | EC-DG-D334232-ZD1(閃粉古銅) | 批準 | | | 圖號 | J853-ALC-AP355 | | |

美特鋁質 有限公司
MIDI Aluminium Fabricator Ltd.

| 工程號 | J853 | 地盤 | 錦上路 |
|---|---|---|---|

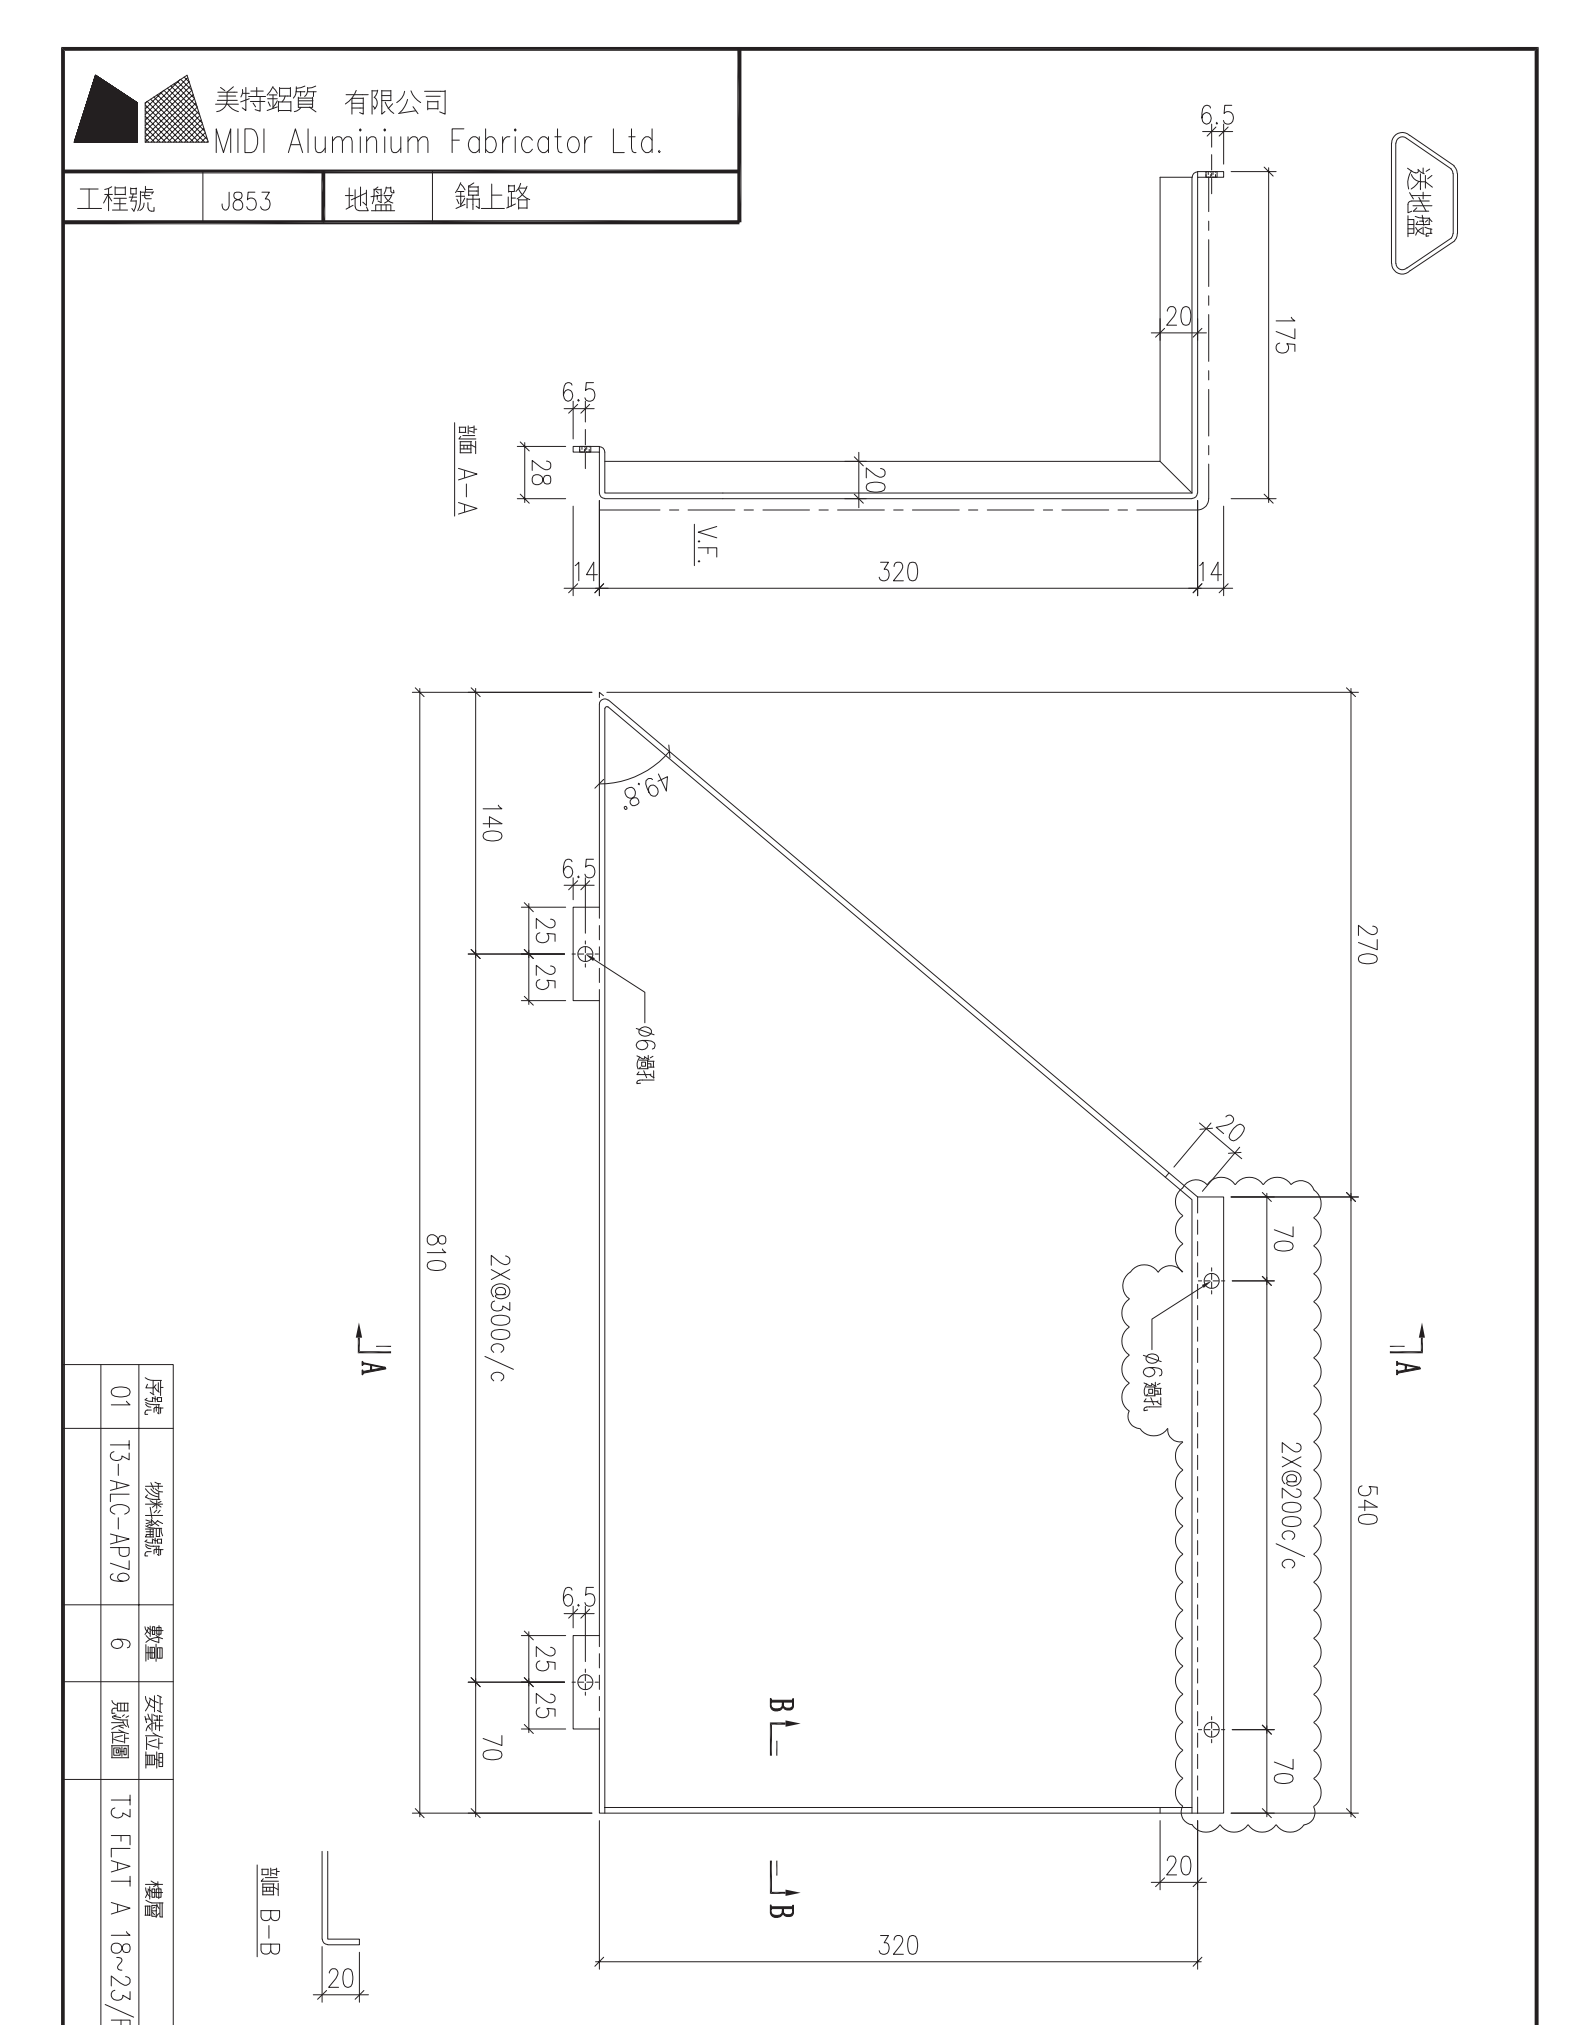



| 序號 | 物料編號 | 數量 | 安裝位置 | 樓層 |
|---|---|---|---|---|
| 01 | T3-ALC-AP79 | 6 | 見派位圖 | T3 FLAT A 18~23/F |

| 名稱 | 天花鋁板加工圖 | 制圖 | LHR | 2022.3.27 | 修改 | A | | |
|---|---|---|---|---|---|---|---|---|
| 材料 | 3mm厚鋁板 (3003H14) | 復核 | - | - | 日期 | 2022.5.28 | | |
| 顏色 | EC-DG-D334232-ZD1(閃粉古銅) | 批準 | | | 圖號 | J853-ALC-AP356 | | |

美特鋁質 有限公司
MIDI Aluminium Fabricator Ltd.

| 工程號 | J853 | 地盤 | 錦上路 |
|---|---|---|---|

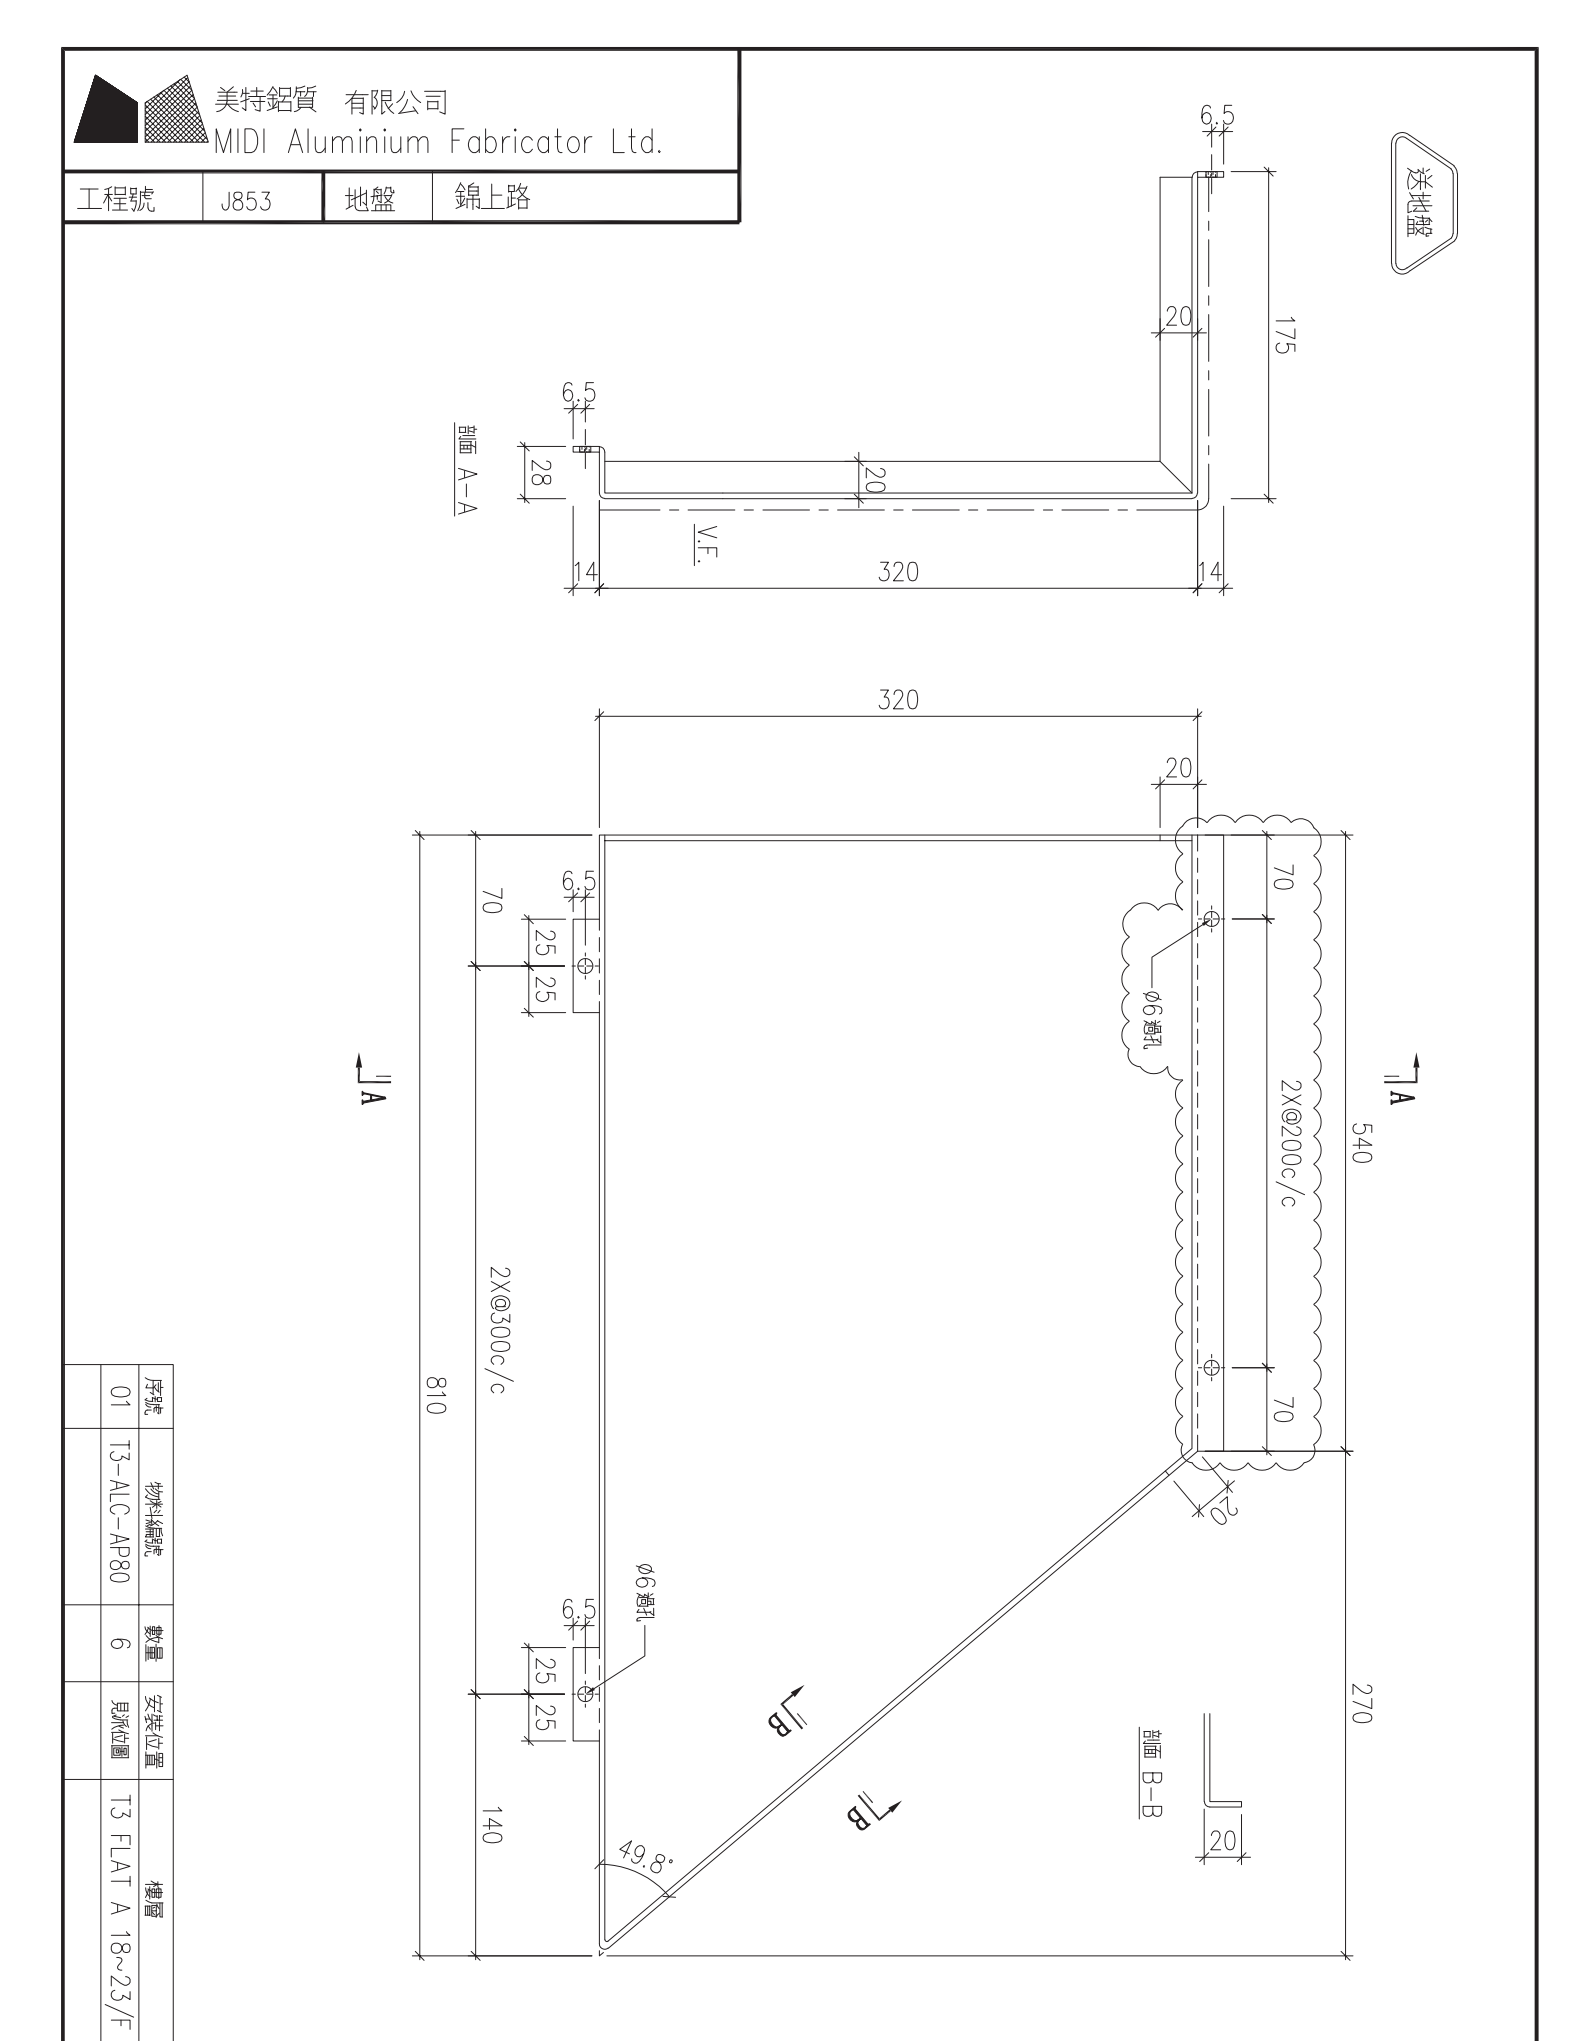



| 序號 | 物料編號 | 數量 | 安裝位置 | 樓層 |
|---|---|---|---|---|
| 01 | T3-ALC-AP80 | 6 | 見派位圖 | T3 FLAT A 18~23/F |

| 名稱 | 天花鋁板加工圖 | 制圖 | LHR | 2022.3.27 | 修改 | A | | |
|---|---|---|---|---|---|---|---|---|
| 材料 | 3mm厚鋁板 (3003H14) | 復核 | - | - | 日期 | 2022.5.28 | | |
| 顏色 | EC-DG-D334232-ZD1(閃粉古銅) | 批準 | | | 圖號 | J853-ALC-AP357 | | |

美特鋁質 有限公司
MIDI Aluminium Fabricator Ltd.

| 工程號 | J853 | 地盤 | 錦上路 |
|---|---|---|---|

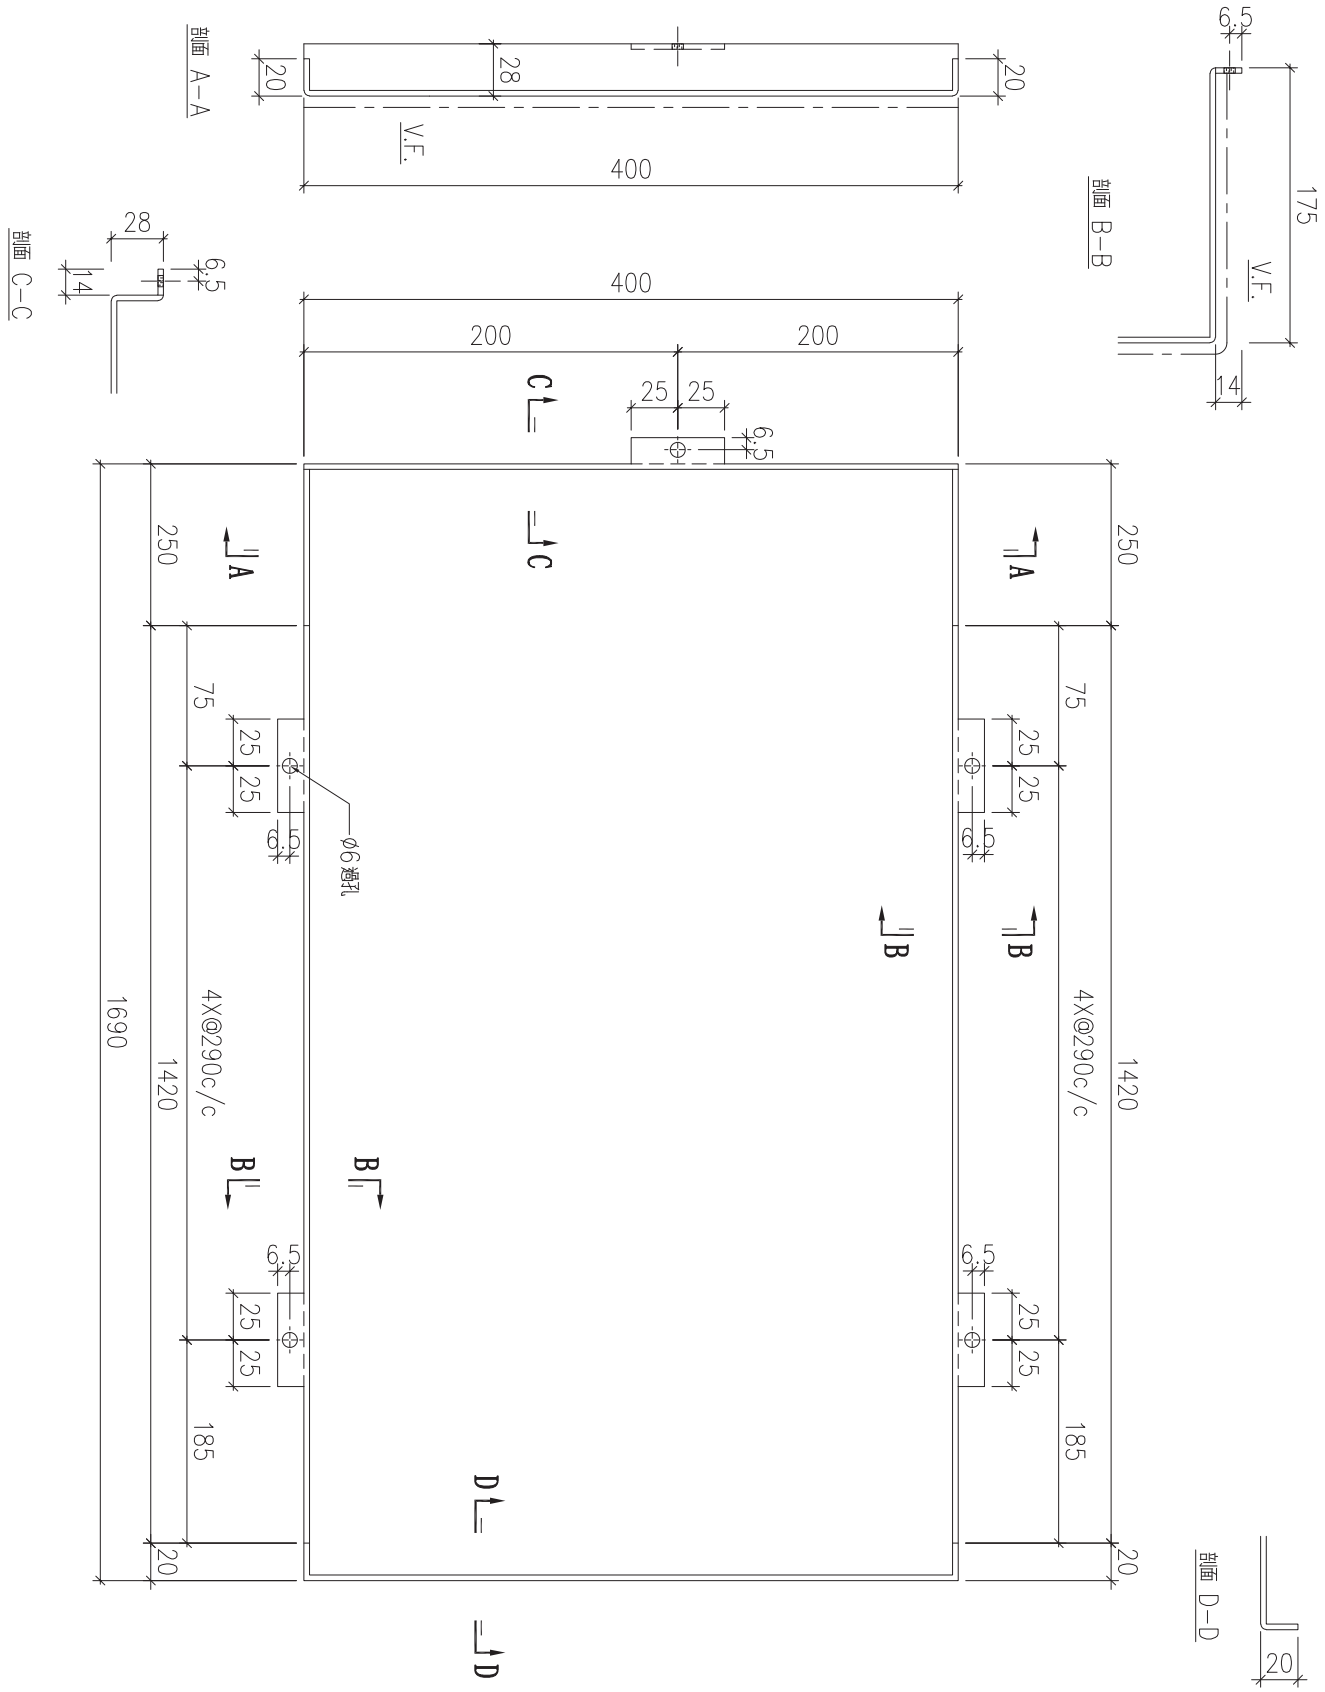



| 序號 | 物料編號 | 數量 | 安裝位置 | 樓層 |
|---|---|---|---|---|
| 01 | T1-ALC-AP51 | 14 | 見派位圖 | T1 FLAT A 6~22/F |

| 名稱 | 天花鋁板加工圖 | 制圖 | LHR | 2022.3.29 | 修改 | | | |
|---|---|---|---|---|---|---|---|---|
| 材料 | 3mm 厚鋁板 (3003H14) | 復核 | - | - | 日期 | | | |
| 顏色 | EC-DG-D334232-ZD1(閃粉古銅) | 批準 | | | 圖號 | J853-ALC-AP358 | | |

美特鋁質 有限公司
MIDI Aluminium Fabricator Ltd.

| 工程號 | J853 | 地盤 | 錦上路 |
|---|---|---|---|

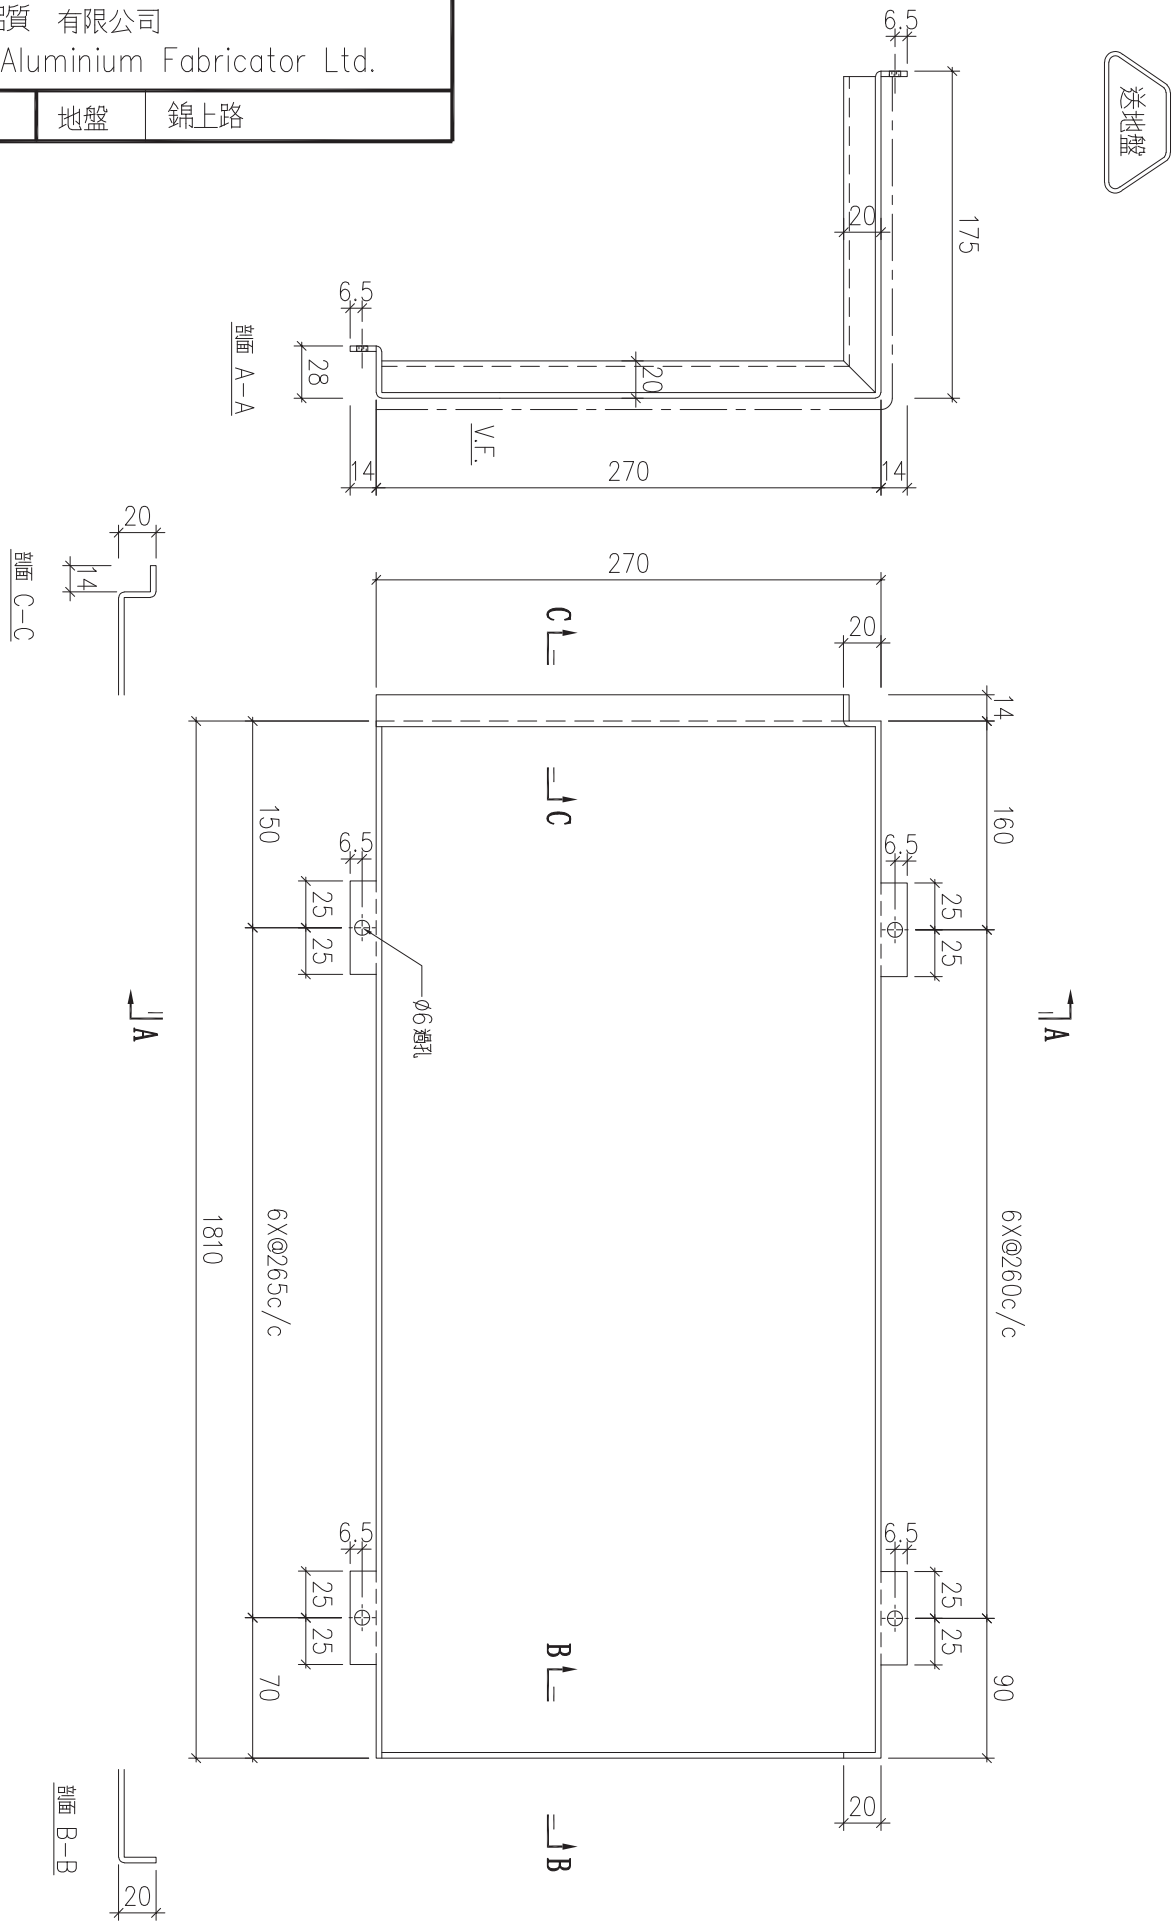



| 序號 | 物料編號 | 數量 | 安裝位置 | 樓層 |
|---|---|---|---|---|
| 01 | T1-ALC-AP52 | 約14 | 見派位圖 | T1 FLAT A 6~22/F |

| 名稱 | 天花鋁板加工圖 | 制圖 | LHR | 2022.3.29 | 修改 | | | |
|---|---|---|---|---|---|---|---|---|
| 材料 | 3mm厚鋁板 (3003H14) | 復核 | - | - | 日期 | | | |
| 顏色 | EC-DG-D334232-ZD1(閃粉古銅) | 批準 | | | 圖號 | J853-ALC-AP359 | | |

美特鋁質 有限公司
MIDI Aluminium Fabricator Ltd.

| 工程號 | J853 | 地盤 | 錦上路 |
|---|---|---|---|

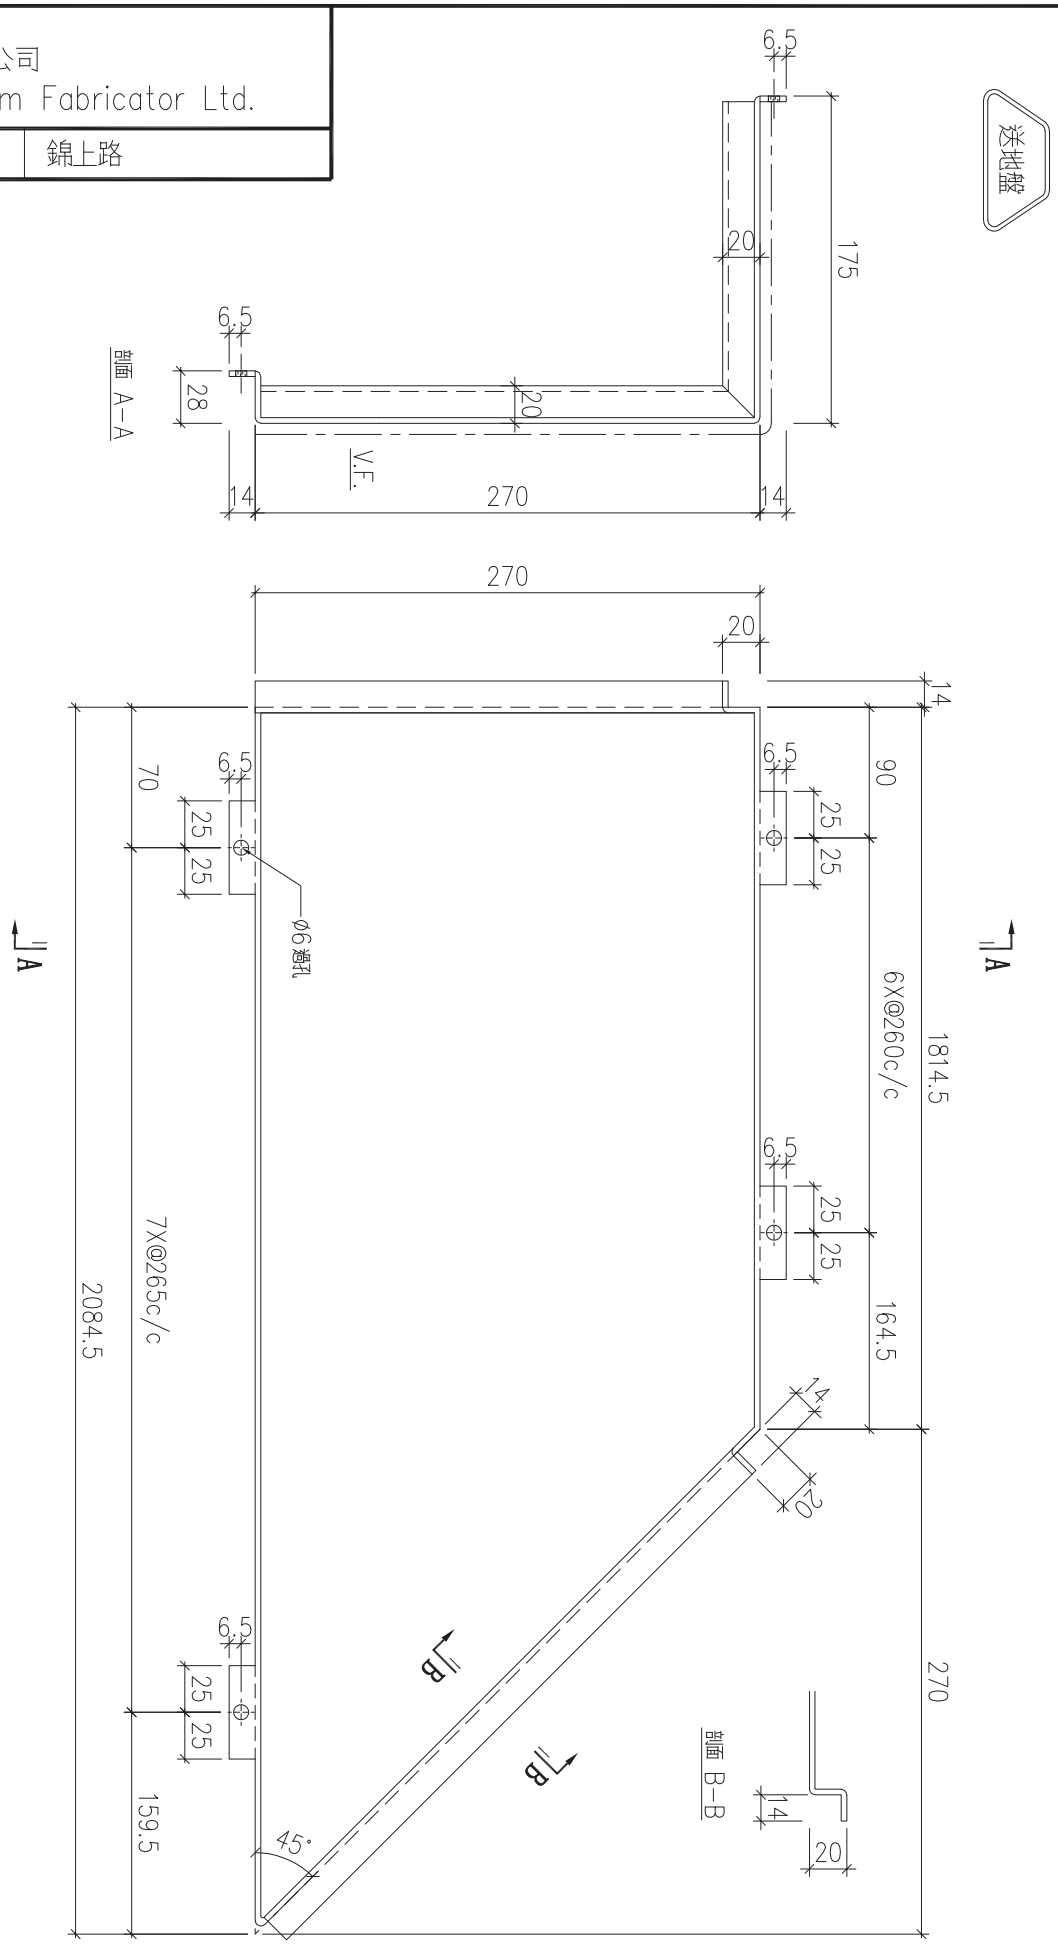



| 序號 | 物料編號 | 數量 | 安裝位置 | 樓層 |
|---|---|---|---|---|
| 01 | T1-ALC-AP53 | 約14 | 見示位圖 | T1 FLAT A 6~22/F |

| 名稱 | 天花鋁板加工圖 | 制圖 | LHR | 2022.3.29 | 修改 | | | |
|---|---|---|---|---|---|---|---|---|
| 材料 | 3mm厚鋁板 (3003H14) | 復核 | - | - | 日期 | | | |
| 顏色 | EC-DG-D334232-ZD1(閃粉古銅) | 批準 | | | 圖號 | J853-ALC-AP360 | | |


美特鋁質 有限公司
MIDI Aluminium Fabricator Ltd.

| 工程號 | J853 | 地盤 | 錦上路 |
|---|---|---|---|

送地盤

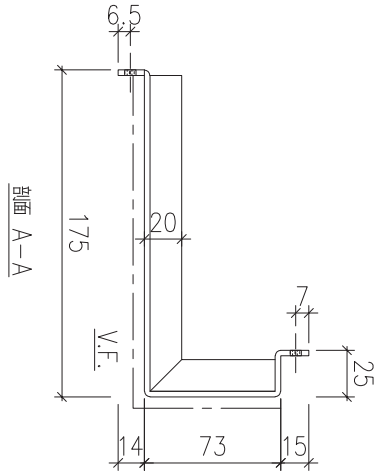


剖面 A-A

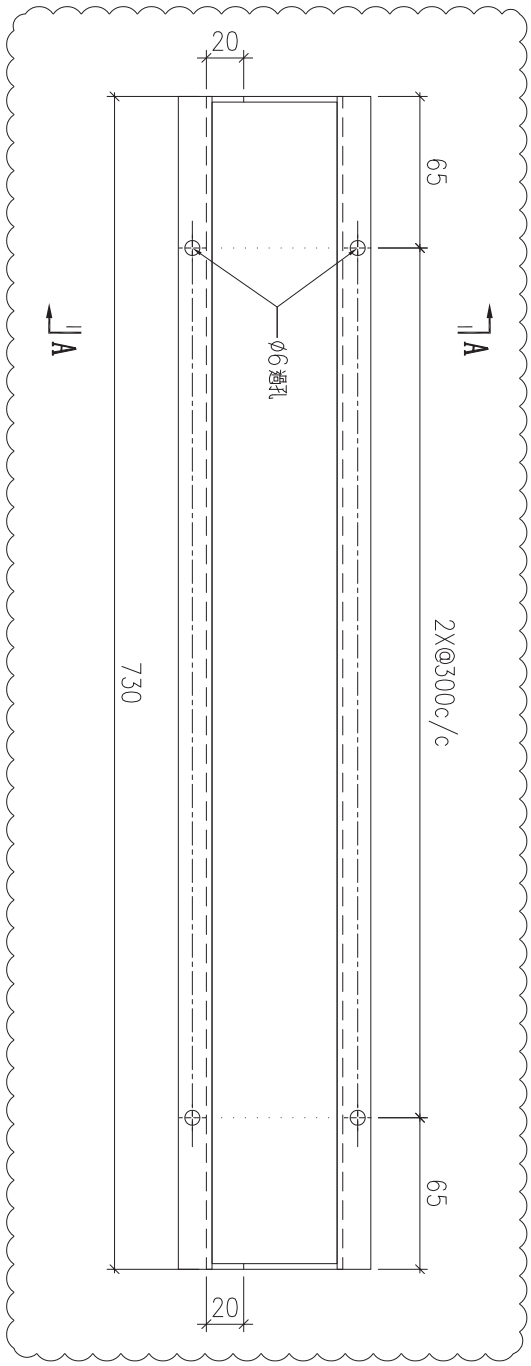



| 序號 | 物料編號 | 數量 | 安裝位置 | 樓層 |
|---|---|---|---|---|
| 01 | T2-ALC-AP04 | 10 | 見派位圖 | T2 FLAT A 6~17/F |
| 02 | T2-ALC-AP04 | 8 | 見派位圖 | T2 FLAT A 17~25/F |


| 名稱 | 天花鋁板加工圖 | 制圖 | LHR | 2022.2.19 | 修改 | A | B | |
|---|---|---|---|---|---|---|---|---|
| 材料 | 3mm厚鋁板 (3003H14) | 復核 | - | - | 日期 | 2022.3.24 | 2022.5.27 | |
| 顏色 | EC-DG-D334232-ZD1(閃粉古銅) | 批準 | | | 圖號 | J853-ALC-AP258 | | |

美特鋁質 有限公司
MIDI Aluminium Fabricator Ltd.

| 工程號 | J853 | 地盤 | 錦上路 |
|---|---|---|---|

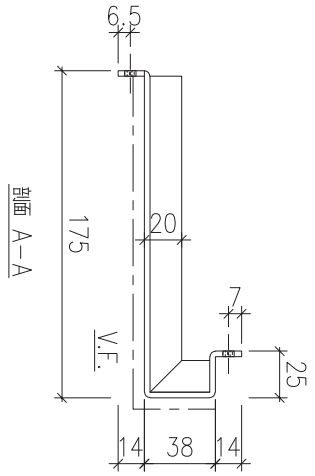


剖面 A-A

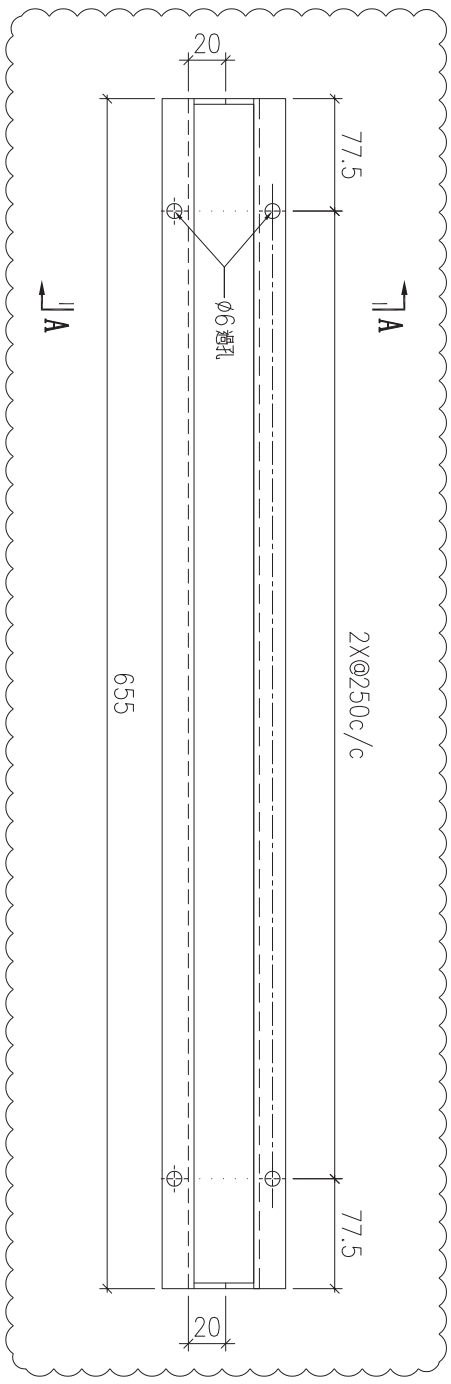


送地盤


| 序號 | 物料編號 | 數量 | 安裝位置 | 樓層 |
|---|---|---|---|---|
| 01 | T2-ALC-AP10 | 9 | 見派位圖 | T2 FLAT A 6~16/F |
| 02 | T3-ALC-AP10 | 9 | 見派位圖 | T3 FLAT A 6~16/F |


| 名稱 | 天花鋁板加工圖 | 制圖 | LHR | 2022.2.19 | 修改 | A | | |
|---|---|---|---|---|---|---|---|---|
| 材料 | 3mm 厚鋁板 (3003H14) | 復核 | - | - | 日期 | 2022.5.27 | | |
| 顏色 | EC-DG-D334232-ZD1(閃粉古銅) | 批準 | | | 圖號 | J853-ALC-AP259 | | |

美特鋁質 有限公司
MIDI Aluminium Fabricator Ltd.

| 工程號 | J853 | 地盤 | 錦上路 |
|---|---|---|---|

送地盤

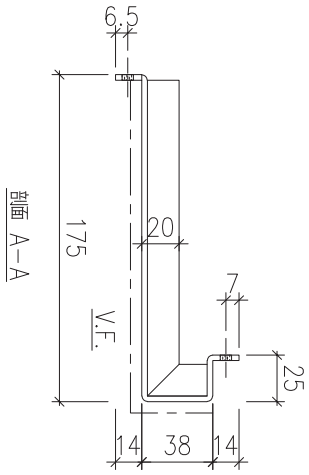

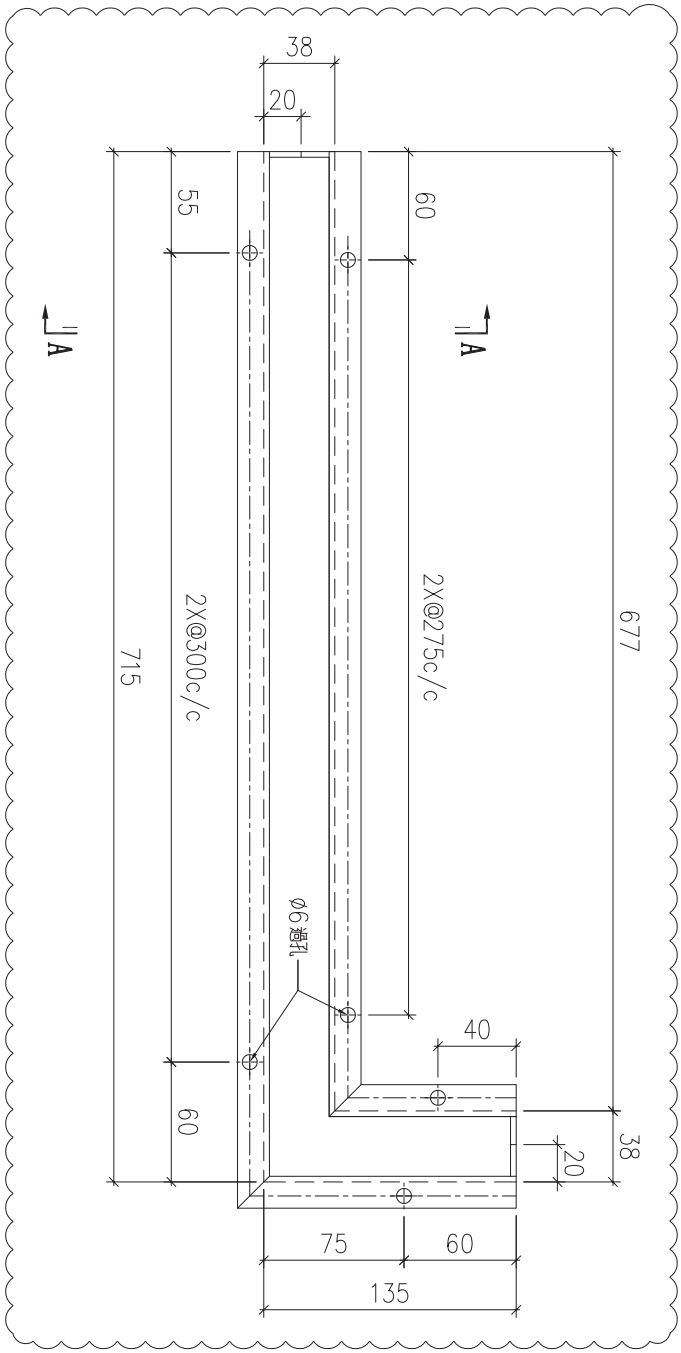




| 序號 | 物料編號 | 數量 | 安裝位置 | 樓層 |
|---|---|---|---|---|
| 01 | T2-ALC-AP16 | 9 | 見派位圖 | T2 FLAT D 6~16/F |
| 02 | T3-ALC-AP16 | 9 | 見派位圖 | T3 FLAT D 6~16/F |
| 03 | T2-ALC-AP82 | 2 | 見派位圖 | T2 FLAT A 25~26/F |
| 04 | T3-ALC-AP59 | 3 | 見派位圖 | T3 FLAT A 17,25,26/F |

| 名稱 | 天花鋁板加工圖 | 制圖 | LHR | 2022.2.19 | 修改 | A | | |
|---|---|---|---|---|---|---|---|---|
| 材料 | 3mm 厚鋁板 (3003H14) | 復核 | - | - | 日期 | 2022.5.27 | | |
| 顏色 | EC-DG-D334232-ZD1(閃粉古銅) | 批準 | | | 圖號 | J853-ALC-AP260 | | |


美特鋁質 有限公司
MIDI Aluminium Fabricator Ltd.
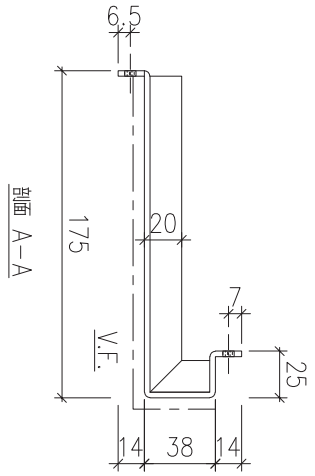
| 工程號 | J853 | 地盤 | 錦上路 |
|---|---|---|---|




剖面 A-A

送地盤

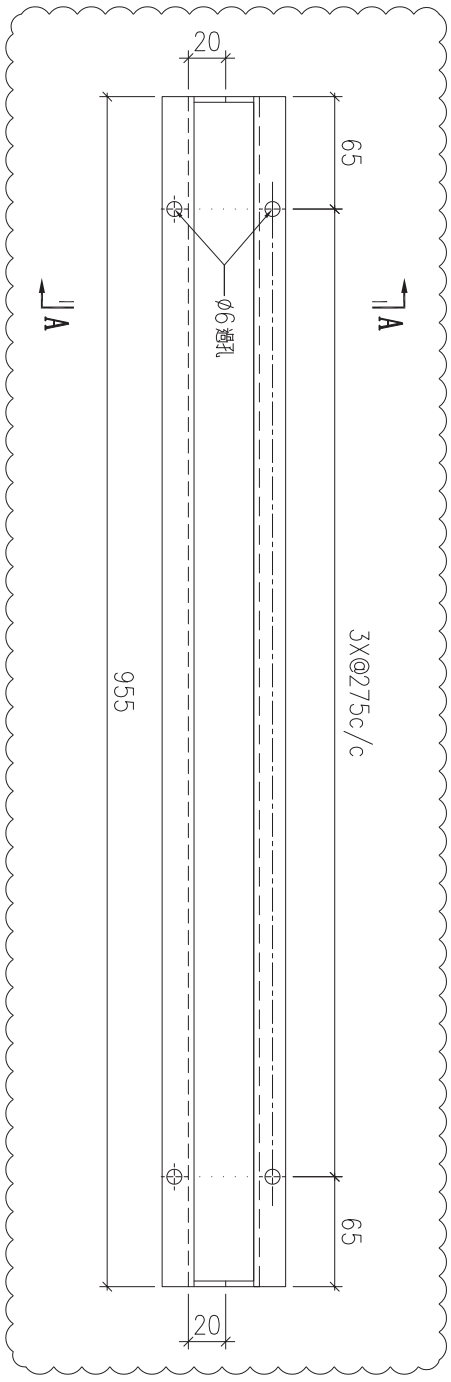



| 序號 | 物料編號 | 數量 | 安裝位置 | 樓層 |
|---|---|---|---|---|
| 01 | T2-ALC-AP34 | 18 | 見派位圖 | T2 FLAT B 6~26/F |
| 02 | T3-ALC-AP34 | 18 | 見派位圖 | T3 FLAT B 6~26/F |
| 03 | T2-ALC-AP41 | 18 | 見派位圖 | T2 FLAT C 6~26/F |
| 04 | T3-ALC-AP41 | 18 | 見派位圖 | T3 FLAT C 6~26/F |

| 名稱 | 天花鋁板加工圖 | 制圖 | LHR | 2022.2.19 | 修改 | A | B | C |
|---|---|---|---|---|---|---|---|---|
| 材料 | 3mm 厚鋁板 (3003H14) | 復核 | - | - | 日期 | 2022.3.27 | 2022.4.27 | 2022.5.27 |
| 顏色 | EC-DG-D334232-ZD1(閃粉古銅) | 批準 | | | 圖號 | J853-ALC-AP261 | | |


美特鋁質 有限公司
MIDI Aluminium Fabricator Ltd.

| 工程號 | J853 | 地盤 | 錦上路 |
|---|---|---|---|

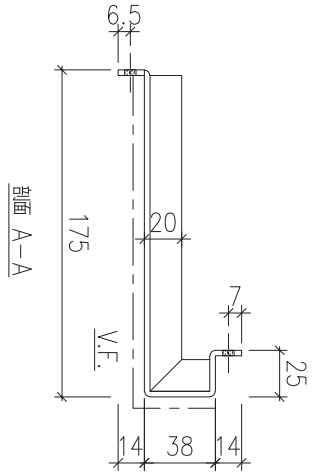


剖面 A-A

送地盤

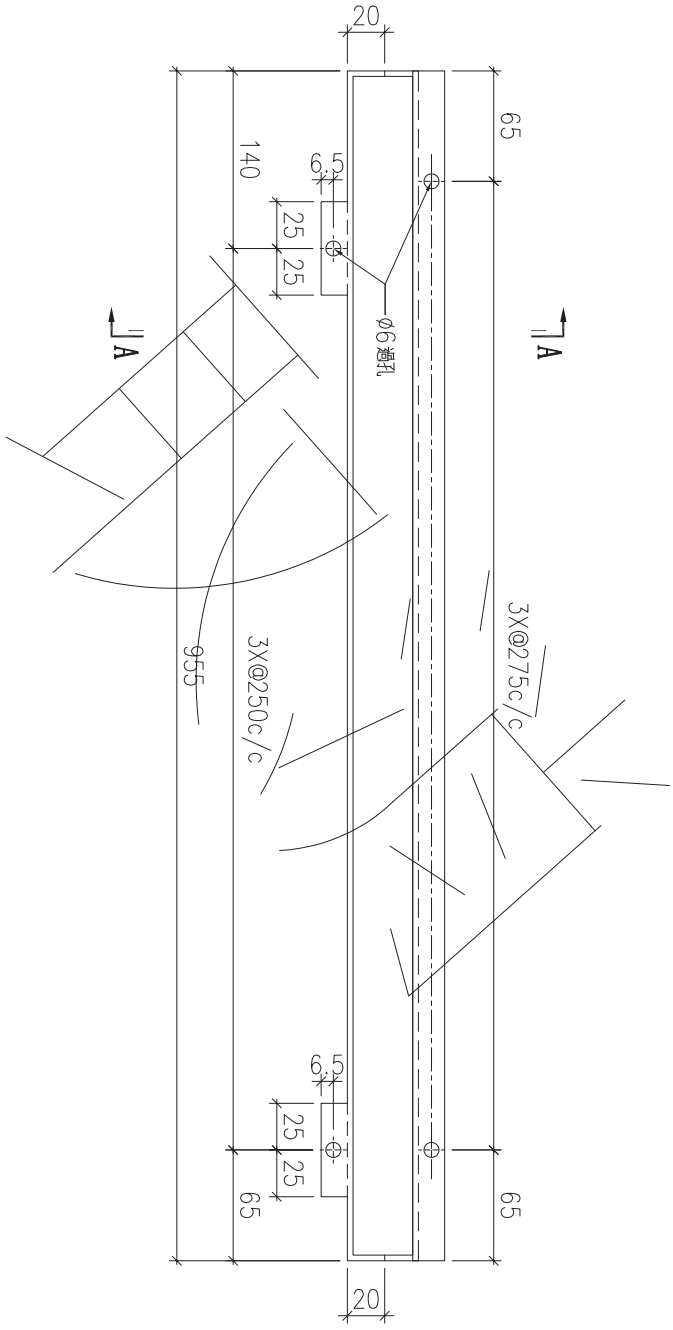



| 序號 | 物料編號 | 數量 | 安裝位置 | 樓層 |
|---|---|---|---|---|
| 01 | T2-ALC-AP41 | 18 | 見索位圖 | T2 FLAT C 6~26/F |
| 02 | T3-ALC-AP41 | 18 | 見索位圖 | T3 FLAT C 6~26/F |


| 名稱 | 天花鋁板加工圖 | 制圖 | LHR | 2022.2.19 | 修改 | A | B | |
|---|---|---|---|---|---|---|---|---|
| 材料 | 3mm厚鋁板 (3003H14) | 復核 | - | - | 日期 | 2022.3.27 | 2022.4.27 | |
| 顏色 | EC-DG-D334232-ZD1(閃粉古銅) | 批準 | | | 圖號 | J853-ALC-AP262 | | |

美特鋁質 有限公司
MIDI Aluminium Fabricator Ltd.

| 工程號 | J853 | 地盤 | 錦上路 |
|---|---|---|---|

送地盤

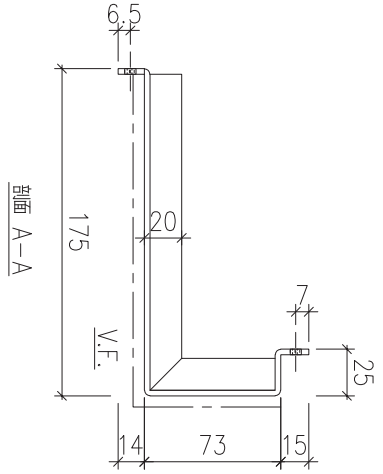

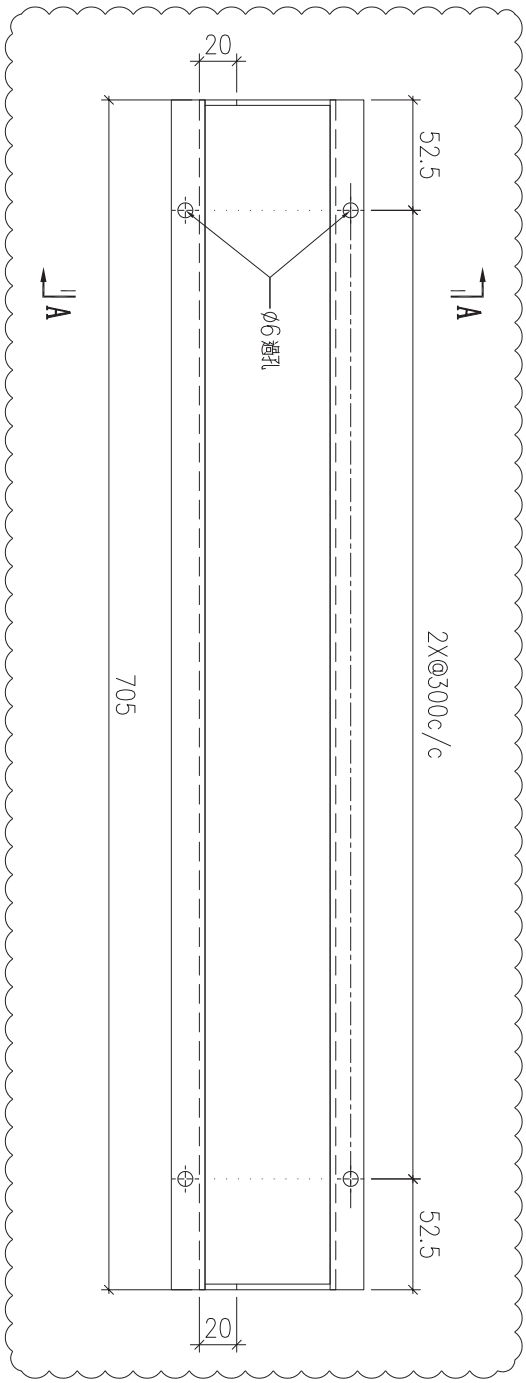

| 序號 | 物料編號 | 數量 | 安裝位置 | 樓層 |
|---|---|---|---|---|
| 01 | T2-ALC-AP22 | 10 | 見派位圖 | T2 FLAT D 6~17/F |
| 02 | T3-ALC-AP04 | 10 | 見派位圖 | T3 FLAT A 6~17/F |
| 03 | T3-ALC-AP51 | 8 | 見派位圖 | T3 FLAT A 17~25/F |


| 名稱 | 天花鋁板加工圖 | 制圖 | LHR | 2022.2.19 | 修改 | A | B | |
|---|---|---|---|---|---|---|---|---|
| 材料 | 3mm厚鋁板 (3003H14) | 復核 | - | - | 日期 | 2022.3.24 | 2022.5.27 | |
| 顏色 | EC-DG-D334232-ZD1(閃粉古銅) | 批準 | | | 圖號 | J853-ALC-AP263 | | |

美特鋁質 有限公司
MIDI Aluminium Fabricator Ltd.

| 工程號 | J853 | 地盤 | 錦上路 |
|---|---|---|---|

送地盤

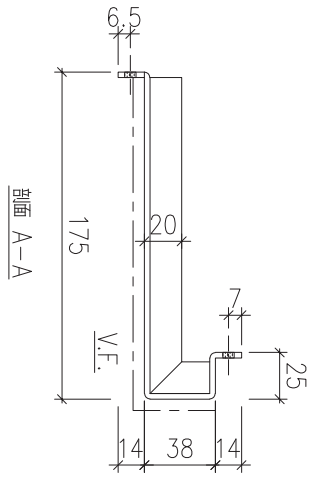

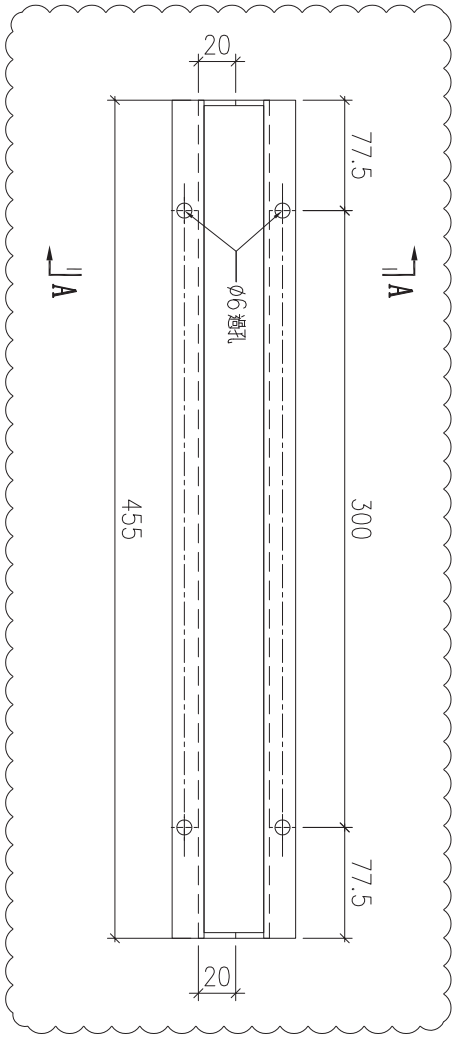

| 序號 | 物料編號 | 數量 | 安裝位置 | 樓層 |
|---|---|---|---|---|
| 01 | T2-ALC-AP27 | 18 | 見派位圖 | T2 FLAT B 6~26/F |
| 02 | T2-ALC-AP27 | 18 | 見派位圖 | T2 FLAT C 6~26/F |
| 03 | T3-ALC-AP27 | 18 | 見派位圖 | T3 FLAT B 6~26/F |
| 04 | T3-ALC-AP27 | 18 | 見派位圖 | T3 FLAT C 6~26/F |


| 名稱 | 天花鋁板加工圖 | 制圖 | LHR | 2022.2.19 | 修改 | A | B | C |
|---|---|---|---|---|---|---|---|---|
| 材料 | 3mm厚鋁板 (3003H14) | 復核 | - | - | 日期 | 2022.3.27 | 2022.4.27 | 2022.5.27 |
| 顏色 | EC-DG-D334232-ZD1(閃粉古銅) | 批準 | | | 圖號 | J853-ALC-AP264 | | |

美特鋁質 有限公司
MIDI Aluminium Fabricator Ltd.

| 工程號 | J853 | 地盤 | 錦上路 |
|---|---|---|---|

送地盤

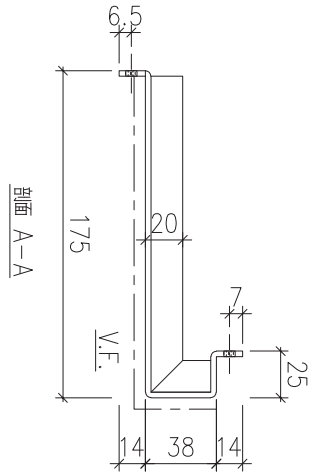

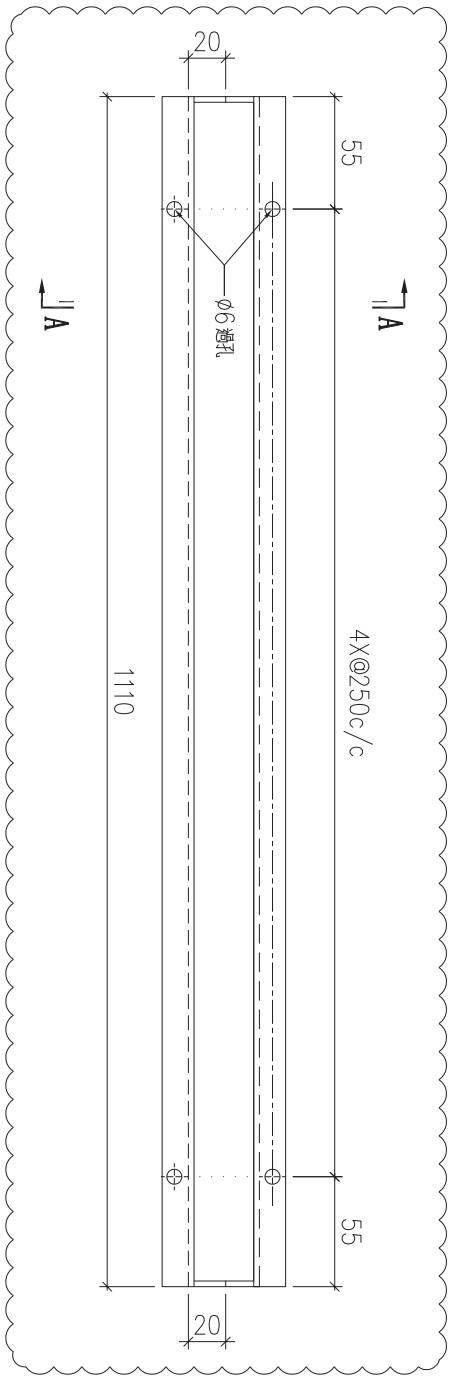



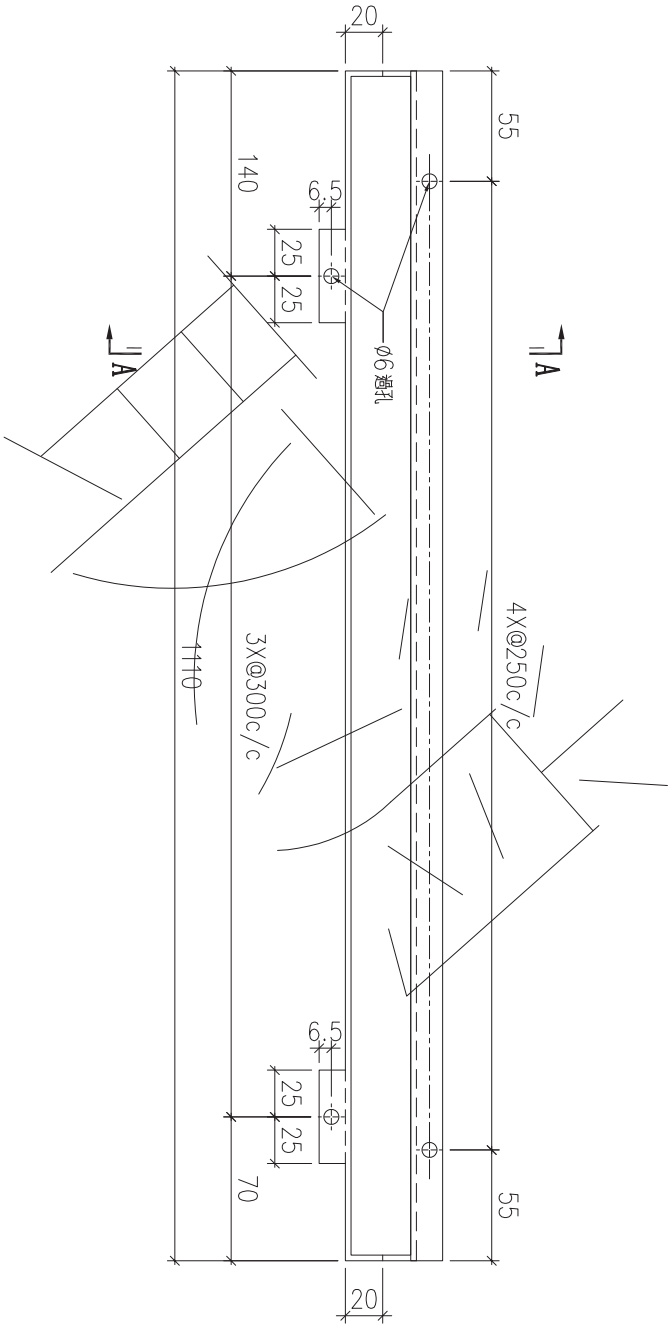

| 序號 | 物料編號 | 數量 | 安裝位置 | 樓層 |
|---|---|---|---|---|
| 01 | T2-ALC-AP47 | 1 | 見派位圖 | T2 FLAT B 5/F |
| 02 | T2-ALC-AP52 | 1 | 見派位圖 | T2 FLAT C 5/F |

| 名稱 | 天花鋁板加工圖 | 制圖 | LHR | 2022.2.19 | 修改 | A | | |
|---|---|---|---|---|---|---|---|---|
| 材料 | 3mm厚鋁板 (3003H14) | 復核 | - | - | 日期 | 2022.5.27 | | |
| 顏色 | EC-DG-D334232-ZD1(閃粉古銅) | 批準 | | | 圖號 | J853-ALC-AP265 | | |

美特鋁質 有限公司
MIDI Aluminium Fabricator Ltd.

| 工程號 | J853 | 地盤 | 錦上路 |
|---|---|---|---|

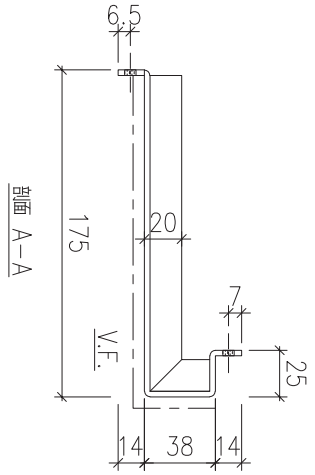



| 序號 | 物料編號 | 數量 | 安裝位置 | 樓層 |
|---|---|---|---|---|
| 01 | T2-ALC-AP52 | 1 | 見派位圖 | T2 FLAT C 5/F |


| 名稱 | 天花鋁板加工圖 | 制圖 | LHR | 2022.2.19 | 修改 | | | |
|---|---|---|---|---|---|---|---|---|
| 材料 | 3mm 厚鋁板 (3003H14) | 復核 | - | - | 日期 | | | |
| 顏色 | EC-DG-D334232-ZD1(閃粉古銅) | 批準 | | | 圖號 | J853-ALC-AP266 | | |

美特鋁質 有限公司
MIDI Aluminium Fabricator Ltd.

| 工程號 | J853 | 地盤 | 錦上路 |
|---|---|---|---|

送地盤

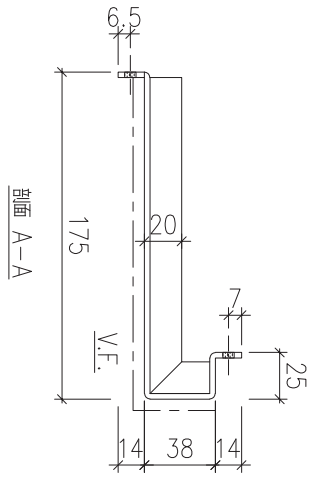

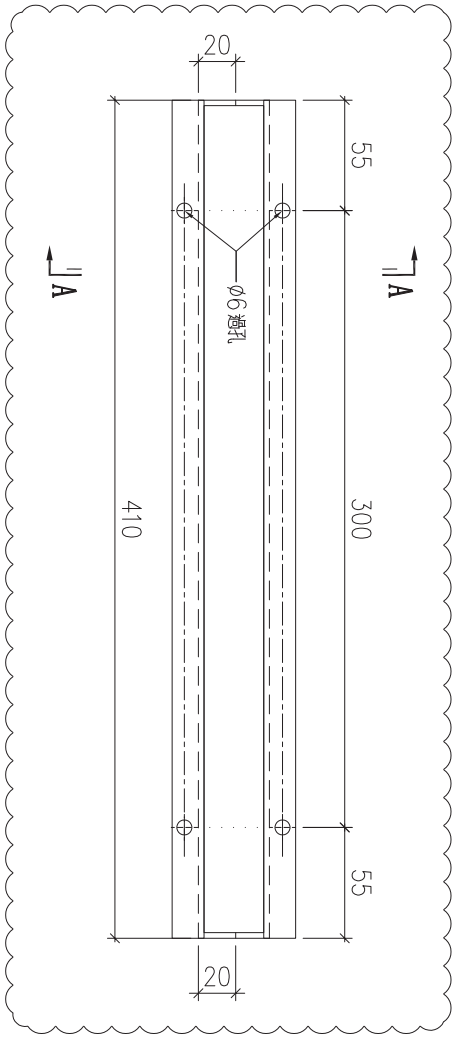

| 序號 | 物料編號 | 數量 | 安裝位置 | 樓層 |
|---|---|---|---|---|
| 01 | T2-ALC-AP56 | 1 | 見派位圖 | T2 FLAT C 5/F |

| 名稱 | 天花鋁板加工圖 | 制圖 | LHR | 2022.2.19 | 修改 | A | | |
|---|---|---|---|---|---|---|---|---|
| 材料 | 3mm厚鋁板 (3003H14) | 復核 | - | - | 日期 | 2022.5.27 | | |
| 顏色 | EC-DG-D334232-ZD1(閃粉古銅) | 批準 | | | 圖號 | J853-ALC-AP267 | | |


美特鋁質 有限公司
MIDI Aluminium Fabricator Ltd.

| 工程號 | J853 | 地盤 | 錦上路 |
|---|---|---|---|

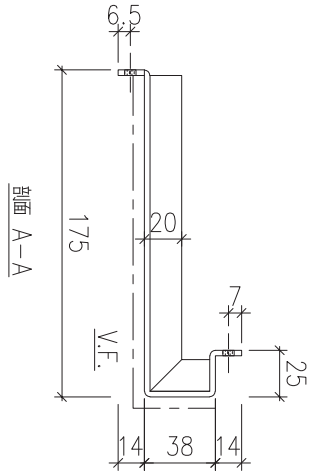

斷面 A-A

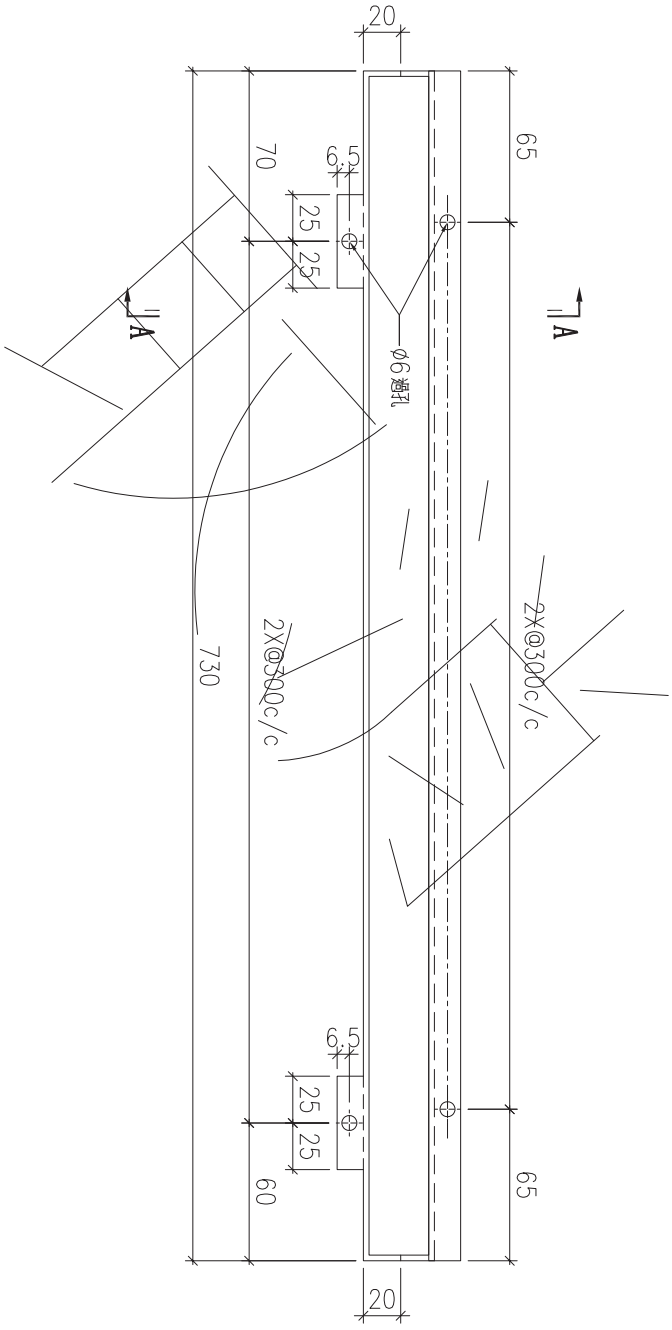



| 序號 | 物料編號 | 數量 | 安裝位置 | 樓層 |
|---|---|---|---|---|
| 01 | T2-ALC-AP59 | 8 | 見派位圖 | T2 FLAT A 17~25/F |


| 名稱 | 天花鋁板加工圖 | 制圖 | LHR | 2022.2.19 | 修改 | | | |
|---|---|---|---|---|---|---|---|---|
| 材料 | 3mm厚鋁板 (3003H14) | 復核 | - | - | 日期 | | | |
| 顏色 | EC-DG-D334232-ZD1(閃粉古銅) | 批準 | | | 圖號 | J853-ALC-AP268 | | |

美特鋁質 有限公司
MIDI Aluminium Fabricator Ltd.

| 工程號 | J853 | 地盤 | 錦上路 |
|---|---|---|---|

送地盤

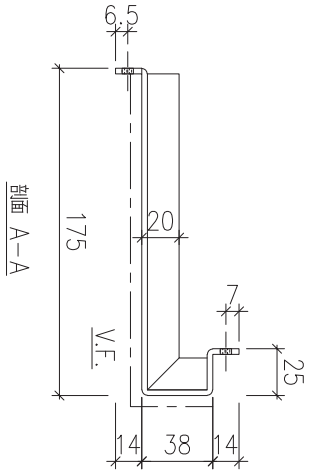

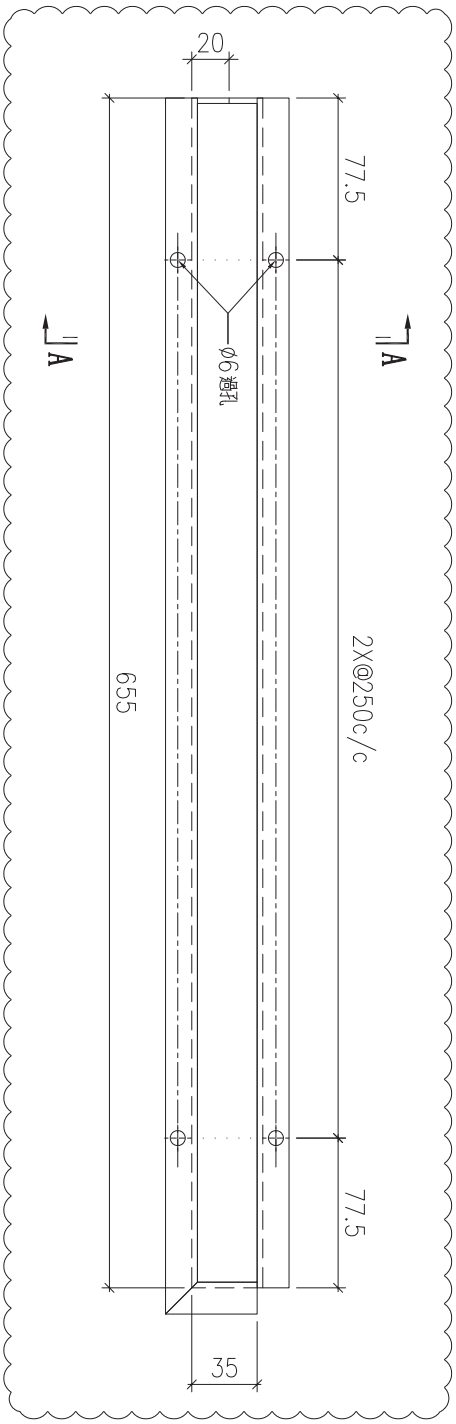



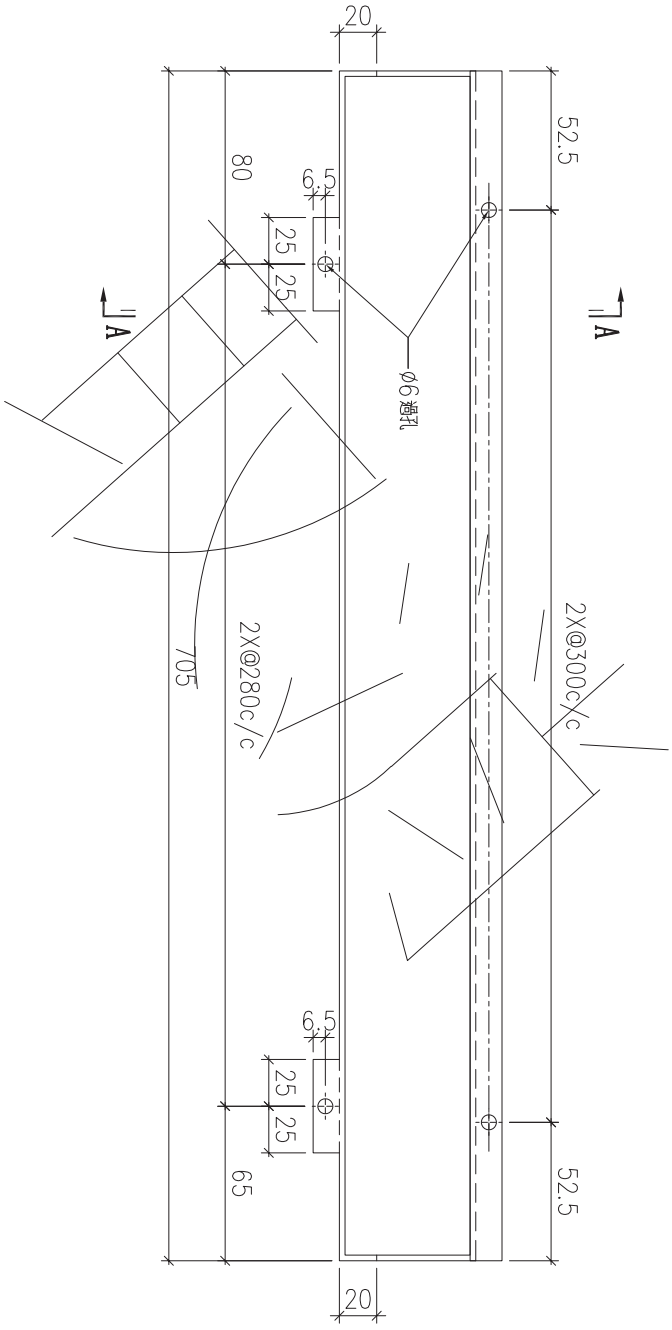

| 序號 | 物料編號 | 數量 | 安裝位置 | 樓層 |
|---|---|---|---|---|
| 01 | T2-ALC-AP68 | 7 | 見派位圖 | T2 FLAT A 17~23/F |
| 02 | T2-ALC-AP81 | 2 | 見派位圖 | T2 FLAT A 25~26/F |
| 03 | T3-ALC-AP58 | 3 | 見派位圖 | T3 FLAT A 17,25,26/F |

| 名稱 | 天花鋁板加工圖 | 制圖 | LHR | 2022.2.19 | 修改 | A | B | |
|---|---|---|---|---|---|---|---|---|
| 材料 | 3mm厚鋁板 (3003H14) | 復核 | - | - | 日期 | 2022.3.25 | 2022.5.27 | |
| 顏色 | EC-DG-D334232-ZD1(閃粉古銅) | 批準 | | | 圖號 | J853-ALC-AP269 | | |

美特鋁質 有限公司
MIDI Aluminium Fabricator Ltd.

| 工程號 | J853 | 地盤 | 錦上路 |
|---|---|---|---|

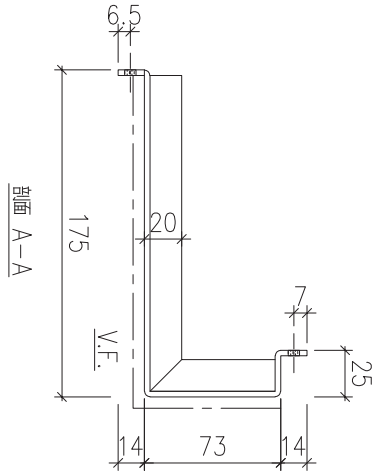



| 序號 | 物料編號 | 數量 | 安裝位置 | 樓層 |
|---|---|---|---|---|
| 01 | T3-ALC-AP51 | 8 | 見派位圖 | T3 FLAT A 17~25/F |


| 名稱 | 天花鋁板加工圖 | 制圖 | LHR | 2022.2.19 | 修改 | A | | |
|---|---|---|---|---|---|---|---|---|
| 材料 | 3mm 厚鋁板 (3003H14) | 復核 | - | - | 日期 | 2022.3.28 | | |
| 顏色 | EC-DG-D334232-ZD1(閃粉古銅) | 批準 | | | 圖號 | J853-ALC-AP270 | | |

美特鋁質 有限公司
MIDI Aluminium Fabricator Ltd.

| 工程號 | J853 | 地盤 | 錦上路 |
|---|---|---|---|

送地盤

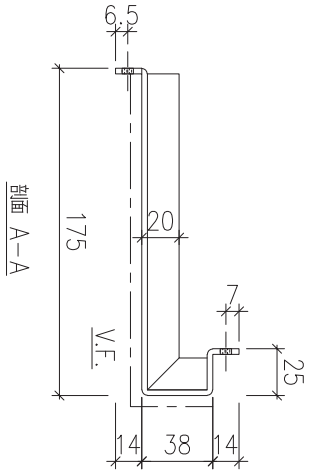

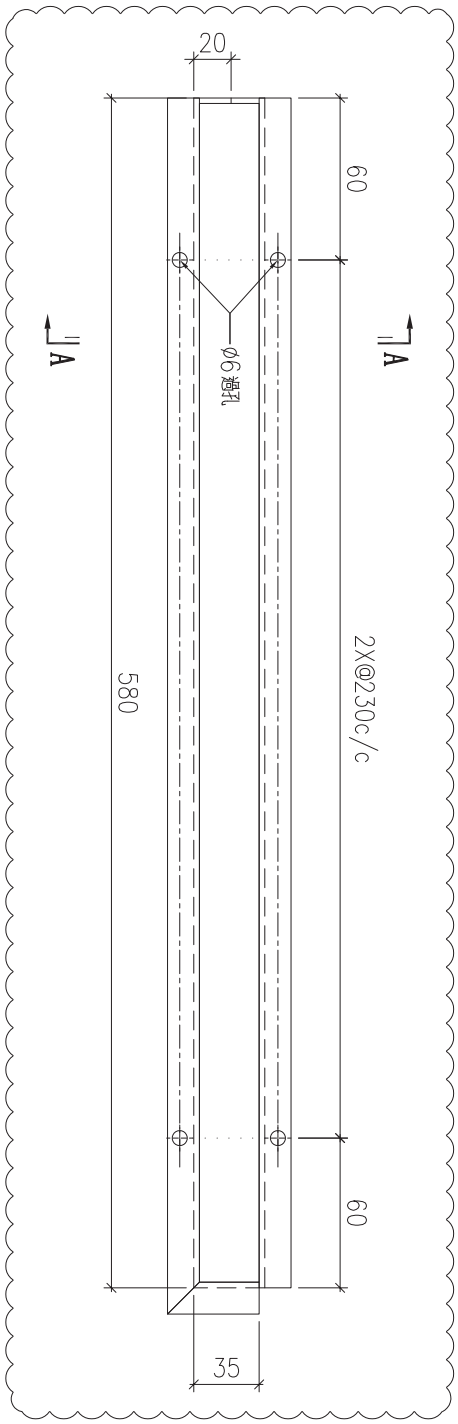

| 序號 | 物料編號 | 數量 | 安裝位置 | 樓層 |
|---|---|---|---|---|
| 01 | T3-ALC-AP48 | 10 | 見派位圖 | T3 FLAT D 6~17/F |

| 名稱 | 天花鋁板加工圖 | 制圖 | LHR | 2022.2.19 | 修改 | A | | |
|---|---|---|---|---|---|---|---|---|
| 材料 | 3mm厚鋁板 (3003H14) | 復核 | - | - | 日期 | 2022.5.28 | | |
| 顏色 | EC-DG-D334232-ZD1(閃粉古銅) | 批準 | | | 圖號 | J853-ALC-AP271 | | |


美特鋁質 有限公司
MIDI Aluminium Fabricator Ltd.

| 工程號 | J853 | 地盤 | 錦上路 |
|---|---|---|---|

送地盤

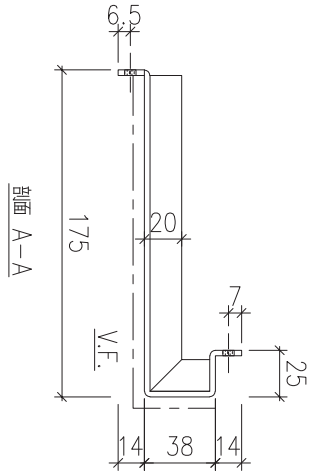

斷面 A-A

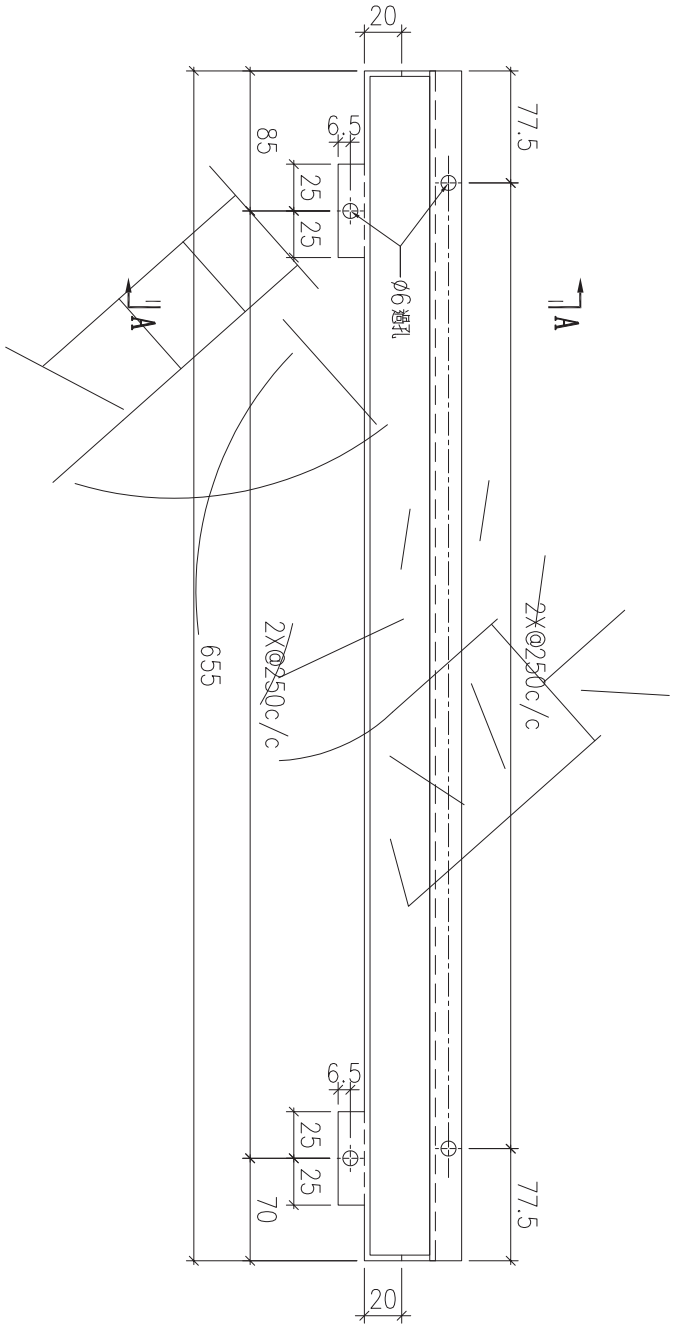



| 序號 | 物料編號 | 數量 | 安裝位置 | 樓層 |
|---|---|---|---|---|
| 01 | T3-ALC-AP58 | 3 | 見派位圖 | T3 FLAT A 17,25,26/F |

| 名稱 | 天花鋁板加工圖 | 制圖 | LHR | 2022.2.19 | 修改 | | | |
|---|---|---|---|---|---|---|---|---|
| 材料 | 3mm厚鋁板 (3003H14) | 復核 | - | - | 日期 | | | |
| 顏色 | EC-DG-D334232-ZD1(閃粉古銅) | 批準 | | | 圖號 | J853-ALC-AP272 | | |


美特鋁質 有限公司
MIDI Aluminium Fabricator Ltd.

| 工程號 | J853 | 地盤 | 錦上路 |
|---|---|---|---|

送地盤

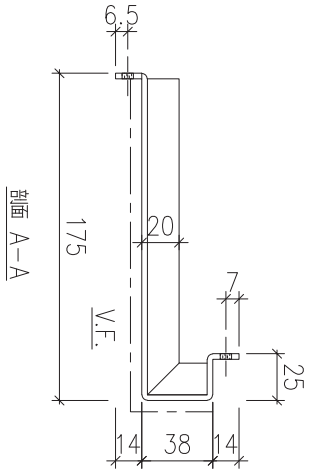

剖面 A-A

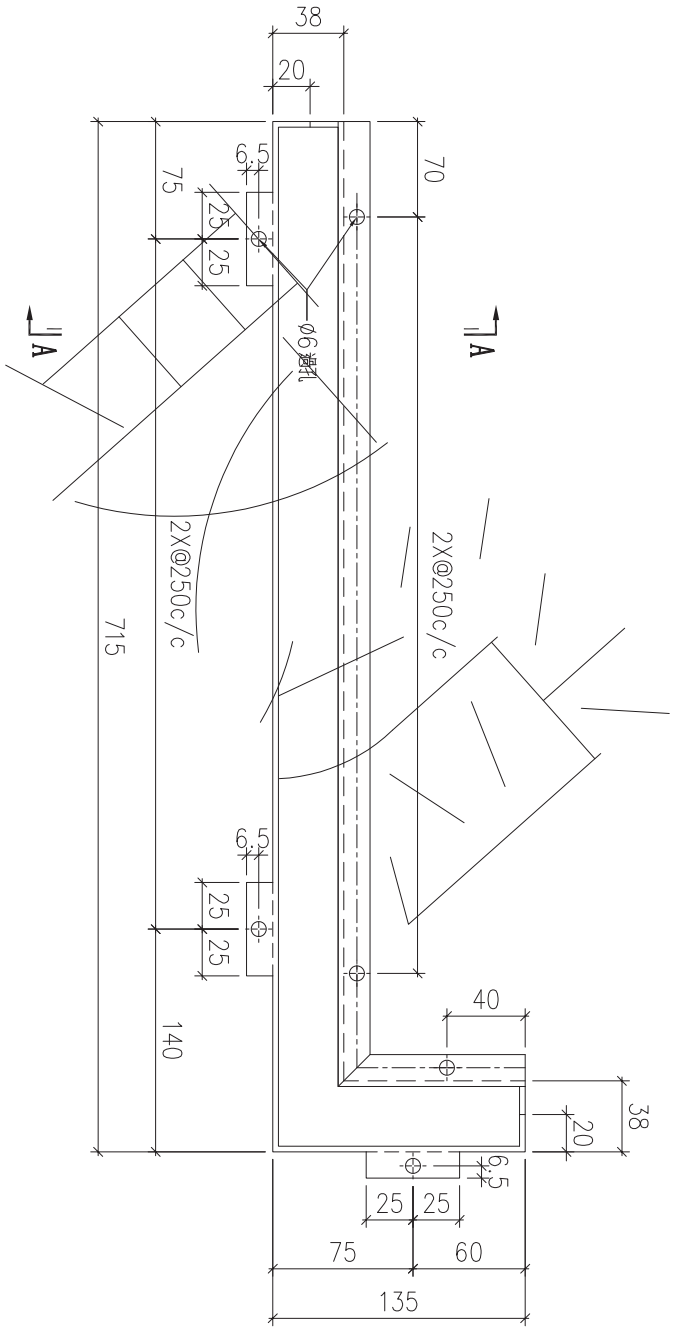




| 序號 | 物料編號 | 數量 | 安裝位置 | 樓層 |
|---|---|---|---|---|
| 01 | T3-ALC-AP59 | 3 | 見派位圖 | T3 FLAT A 17,25,26/F |

| 名稱 | 天花鋁板加工圖 | 制圖 | LHR | 2022.2.19 | 修改 | A | | |
|---|---|---|---|---|---|---|---|---|
| 材料 | 3mm 厚鋁板 (3003H14) | 復核 | - | - | 日期 | 2022.3.28 | | |
| 顏色 | EC-DG-D334232-ZD1(閃粉古銅) | 批準 | | | 圖號 | J853-ALC-AP273 | | |

美特鋁質 有限公司
MIDI Aluminium Fabricator Ltd.

| 工程號 | J853 | 地盤 | 錦上路 |
|---|---|---|---|

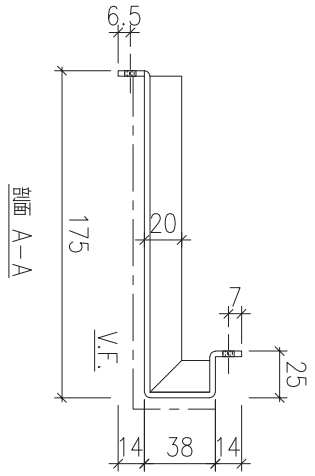

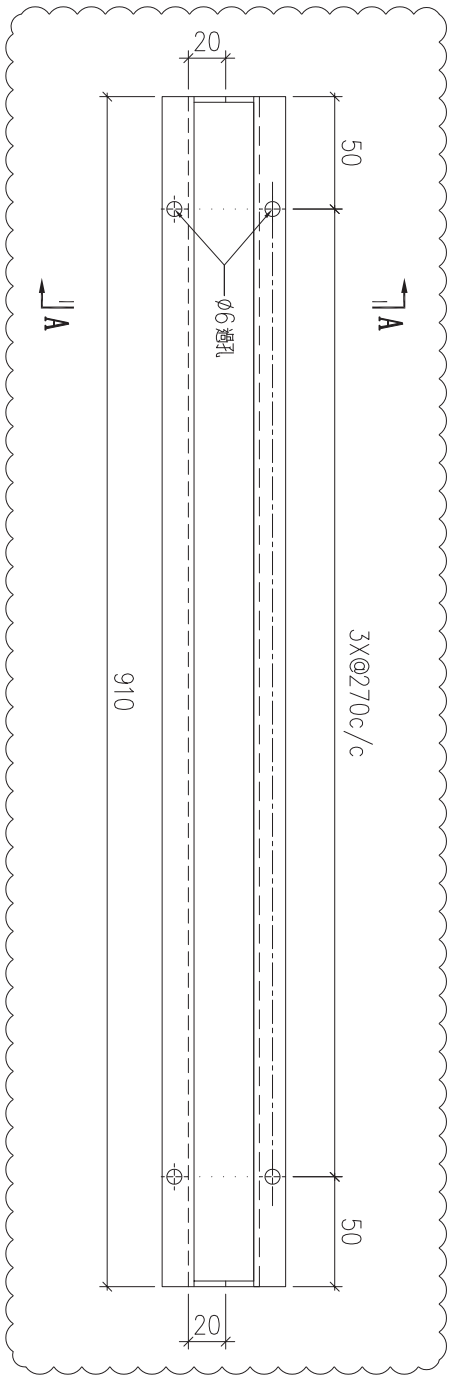

| 序號 | 物料編號 | 數量 | 安裝位置 | 樓層 |
|---|---|---|---|---|
| 01 | T1-ALC-AP05 | 1 | 見派位圖 | T1 FLAT A 5/F |


| 名稱 | 天花鋁板加工圖 | 制圖 | LHR | 2022.2.19 | 修改 | A | B | |
|---|---|---|---|---|---|---|---|---|
| 材料 | 3mm 厚鋁板 (3003H14) | 復核 | - | - | 日期 | 2022.3.29 | 2022.5.26 | |
| 顏色 | EC-DG-D334232-ZD1(閃粉古銅) | 批準 | | | 圖號 | J853-ALC-AP274 | | |

美特鋁質 有限公司
MIDI Aluminium Fabricator Ltd.

| 工程號 | J853 | 地盤 | 錦上路 |
|---|---|---|---|

送地盤

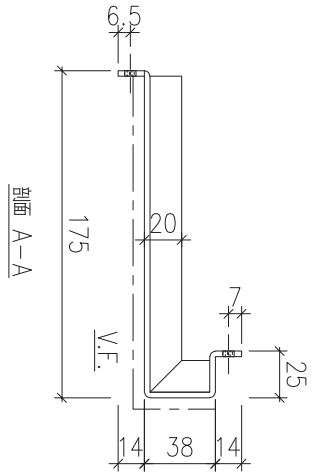

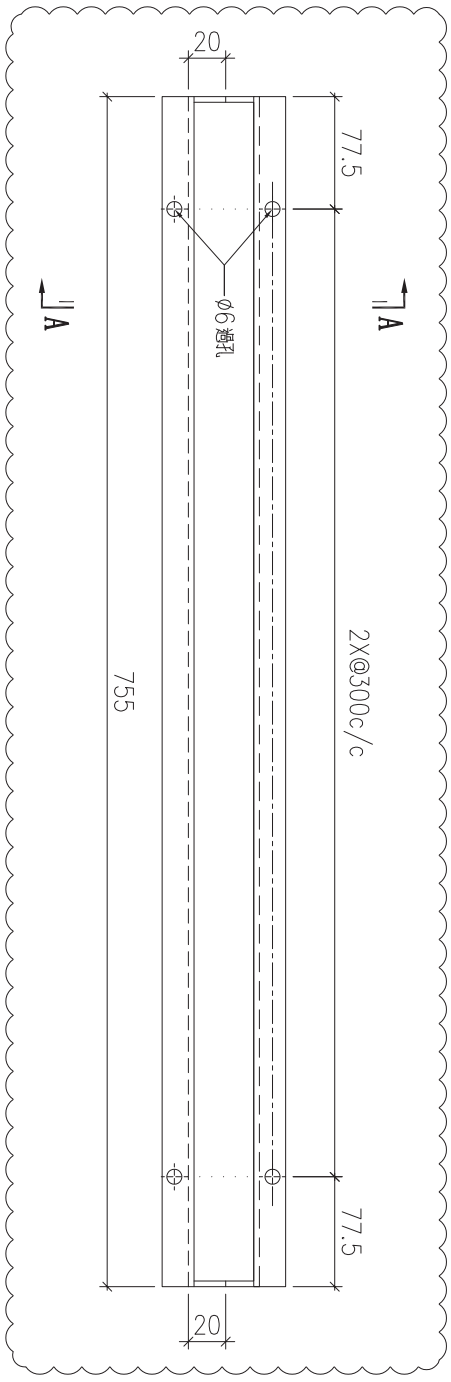




| 序號 | 物料編號 | 數量 | 安裝位置 | 樓層 |
|---|---|---|---|---|
| 01 | T1-ALC-AP17 | 15 | 見派位圖 | T1 FLAT A 6~23/F |
| 02 | T1-ALC-AP30 | 15 | 見派位圖 | T1 FLAT B 6~23/F |


| 名稱 | 天花鋁板加工圖 | 制圖 | LHR | 2022.2.19 | 修改 | A | | |
|---|---|---|---|---|---|---|---|---|
| 材料 | 3mm 厚鋁板 (3003H14) | 復核 | - | - | 日期 | 2022.5.26 | | |
| 顏色 | EC-DG-D334232-ZD1(閃粉古銅) | 批準 | | | 圖號 | J853-ALC-AP275 | | |

美特鋁質 有限公司
MIDI Aluminium Fabricator Ltd.
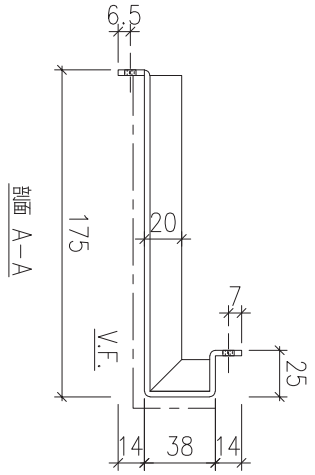
| 工程號 | J853 | 地盤 | 錦上路 |
|---|---|---|---|




剖面 A-A

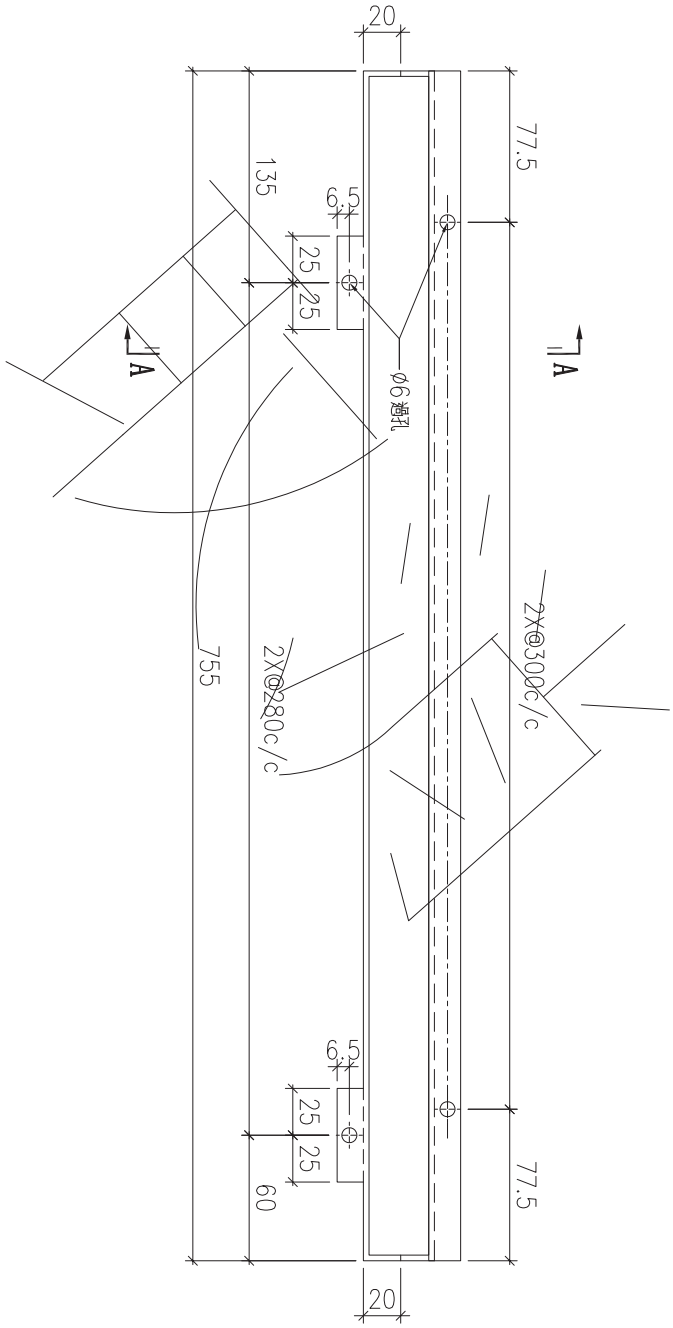



| 序號 | 物料編號 | 數量 | 安裝位置 | 樓層 |
|---|---|---|---|---|
| 01 | T1-ALC-AP30 | 16 | 見索位圖 | T1 FLAT B 6~23/F |


| 名稱 | 天花鋁板加工圖 | 制圖 | LHR | 2022.2.19 | 修改 | | | |
|---|---|---|---|---|---|---|---|---|
| 材料 | 3mm厚鋁板 (3003H14) | 復核 | - | - | 日期 | | | |
| 顏色 | EC-DG-D334232-ZD1(閃粉古銅) | 批準 | | | 圖號 | J853-ALC-AP276 | | |

美特鋁質 有限公司
MIDI Aluminium Fabricator Ltd.

| 工程號 | J853 | 地盤 | 錦上路 |
|---|---|---|---|

送地盤

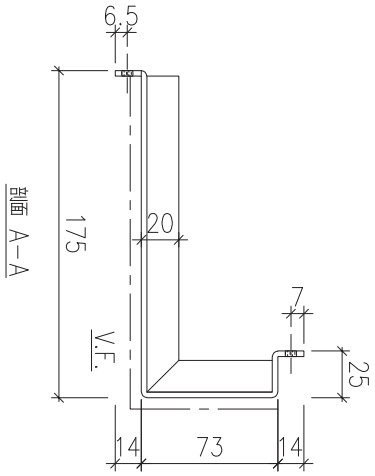

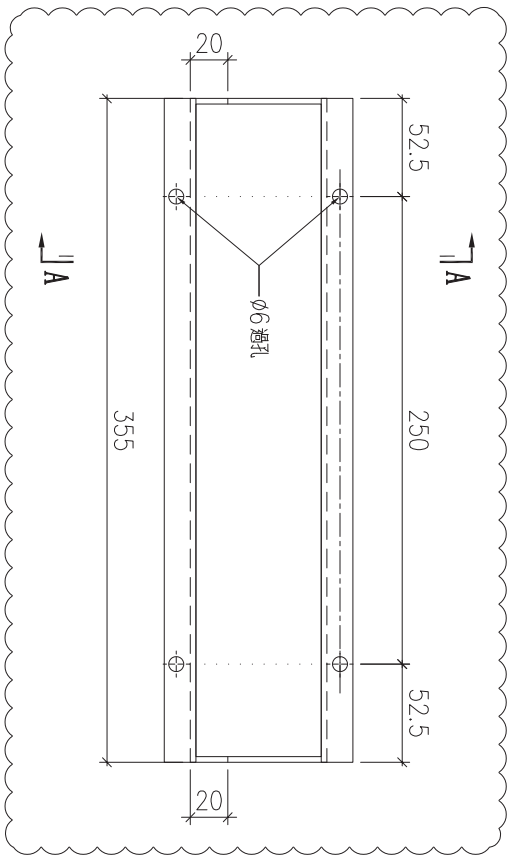

| 序號 | 物料編號 | 數量 | 安裝位置 | 樓層 |
|---|---|---|---|---|
| 01 | T1-ALC-AP38 | 16 | 見示位圖 | T1 FLAT B 5~23/F |


| 名稱 | 天花鋁板加工圖 | 制圖 | LHR | 2022.2.19 | 修改 | A | B | |
|---|---|---|---|---|---|---|---|---|
| 材料 | 3mm 厚鋁板 (3003H14) | 復核 | - | - | 日期 | 2022.3.30 | 2022.5.27 | |
| 顏色 | EC-DG-D334232-ZD1(閃粉古銅) | 批準 | | | 圖號 | J853-ALC-AP277 | | |

美特鋁質 有限公司
MIDI Aluminium Fabricator Ltd.

| 工程號 | J853 | 地盤 | 錦上路 |
|---|---|---|---|

送地盤

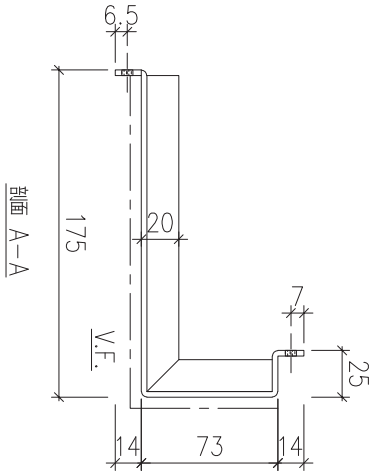

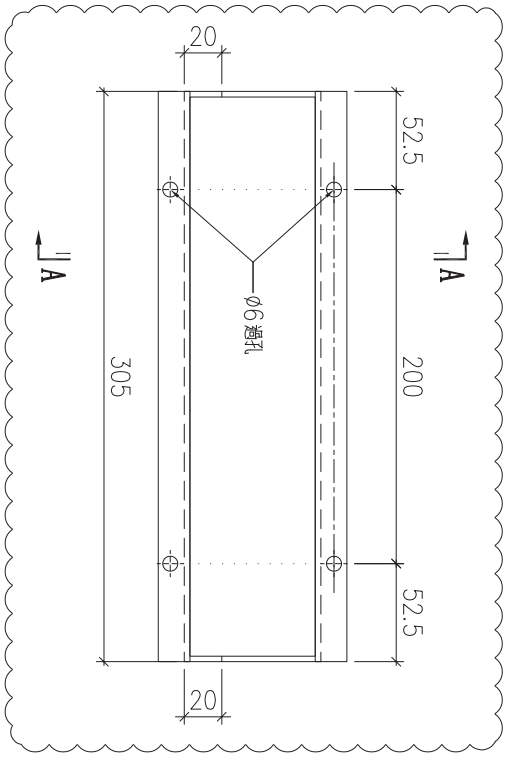

| 序號 | 物料編號 | 數量 | 安裝位置 | 樓層 |
|---|---|---|---|---|
| 01 | T1-ALC-AP39 | 16 | 見派位圖 | T1 FLAT B 5~23/F |
| 02 | T1-ALC-AP39 | 15 | 見派位圖 | T1 FLAT A 6~23/F |

| 名稱 | 天花鋁板加工圖 | 制圖 | LHR | 2022.2.19 | 修改 | A | B | |
|---|---|---|---|---|---|---|---|---|
| 材料 | 3mm 厚鋁板 (3003H14) | 復核 | - | - | 日期 | 2022.3.30 | 2022.5.27 | |
| 顏色 | EC-DG-D334232-ZD1(閃粉古銅) | 批準 | | | 圖號 | J853-ALC-AP278 | | |

美特鋁質 有限公司
MIDI Aluminium Fabricator Ltd.

| 工程號 | J853 | 地盤 | 錦上路 |
|---|---|---|---|

送地盤

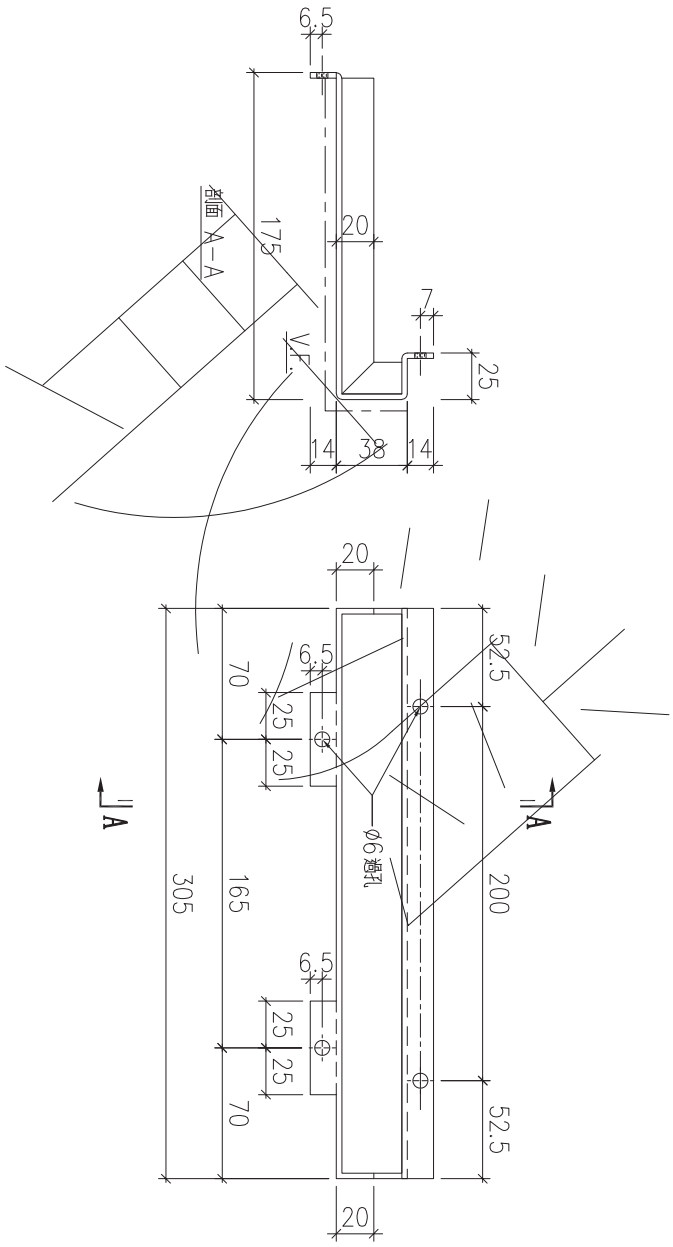



| 序號 | 物料編號 | 數量 | 安裝位置 | 樓層 |
|---|---|---|---|---|
| 01 | T1-ALC-AP46 | 16 | 見標位圖 | T1 FLAT A 6~23/F |

| 名稱 | 天花鋁板加工圖 | 制圖 | LHR | 2022.2.19 | 修改 | | | |
|---|---|---|---|---|---|---|---|---|
| 材料 | 3mm厚鋁板 (3003H14) | 復核 | - | - | 日期 | | | |
| 顏色 | EC-DG-D334232-ZD1(閃粉古銅) | 批準 | | | 圖號 | J853-ALC-AP279 | | |


美特鋁質 有限公司
MIDI Aluminium Fabricator Ltd.

| 工程號 | J853 | 地盤 | 錦上路 |
|---|---|---|---|

送地盤

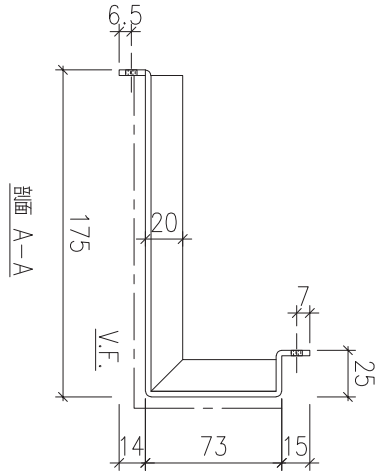

剖面 A-A

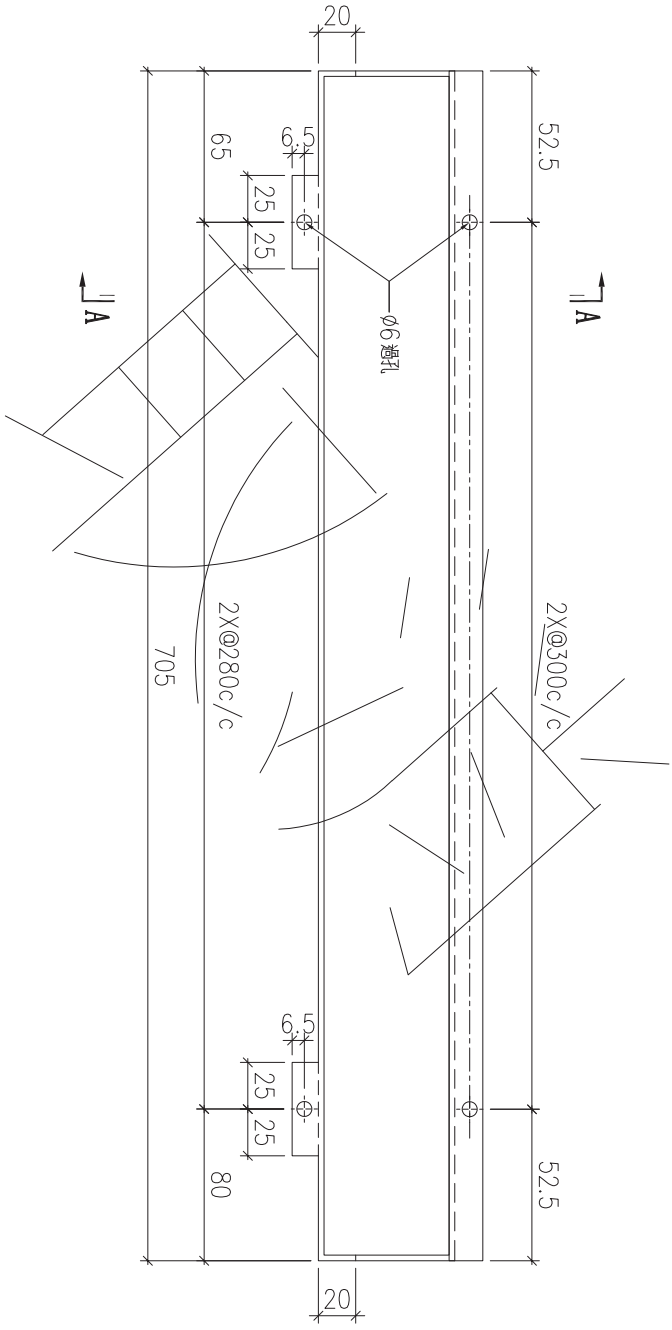



| 序號 | 物料編號 | 數量 | 安裝位置 | 樓層 |
|---|---|---|---|---|
| 01 | T3-ALC-AP04 | 10 | 見派位圖 | T3 FLAT A 6~17/F |


| 名稱 | 天花鋁板加工圖 | 制圖 | LHR | 2022.3.27 | 修改 | | | |
|---|---|---|---|---|---|---|---|---|
| 材料 | 3mm厚鋁板 (3003H14) | 復核 | - | - | 日期 | | | |
| 顏色 | EC-DG-D334232-ZD1(閃粉古銅) | 批準 | | | 圖號 | J853-ALC-AP361 | | |


美特鋁質 有限公司
MIDI Aluminium Fabricator Ltd.

| 工程號 | J853 | 地盤 | 錦上路 |
|---|---|---|---|

送地盤

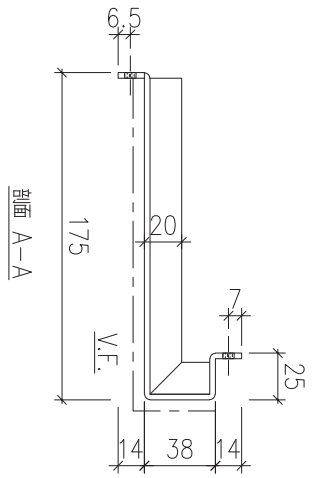

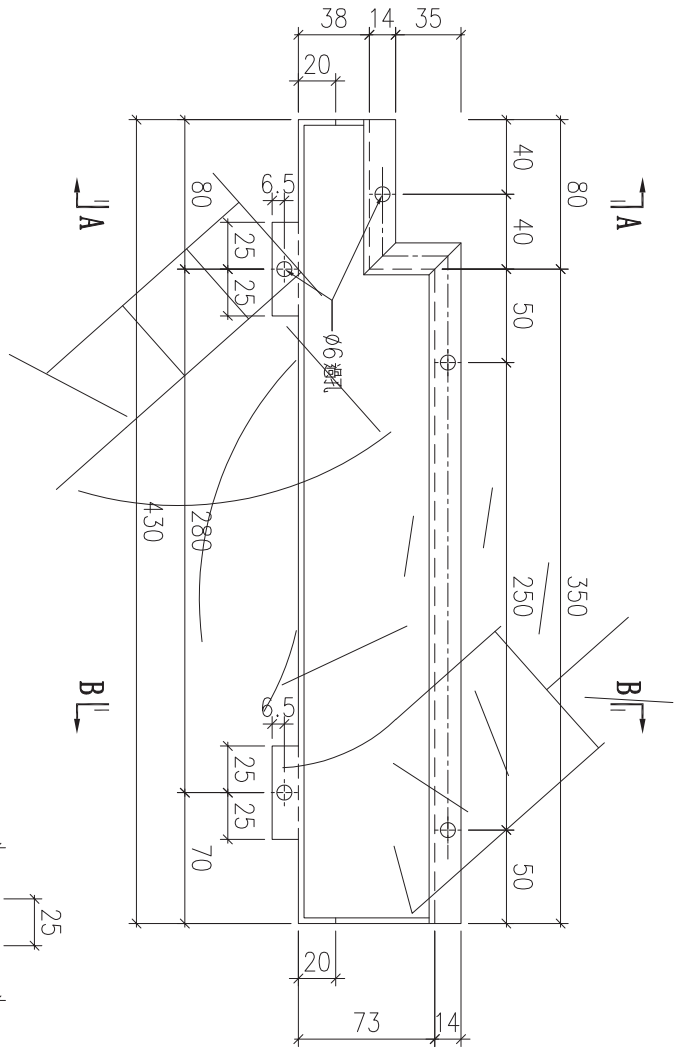

| 序號 | 物料編號 | 數量 | 安裝位置 | 樓層 |
|---|---|---|---|---|
| 01 | T3-ALC-AP67 | 9 | 見索位圖 | T3 FLAT B 17~26/F |
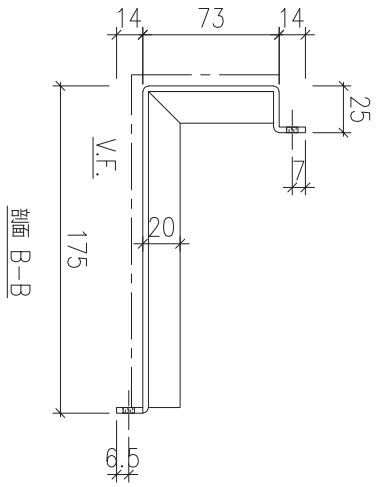
| 名稱 | 天花鋁板加工圖 | 制圖 | LHR | 2022.3.27 | 修改 | | | |
|---|---|---|---|---|---|---|---|---|
| 材料 | 3mm厚鋁板 (3003H14) | 復核 | - | - | 日期 | | | |
| 顏色 | EC-DG-D334232-ZD1(閃粉古銅) | 批準 | | | 圖號 | J853-ALC-AP362 | | |


美特鋁質 有限公司
MIDI Aluminium Fabricator Ltd.


| 工程號 | J853 | 地盤 | 錦上路 |
|---|---|---|---|

送地盤

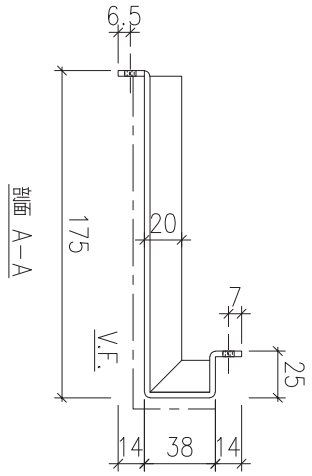

剖面 A-A

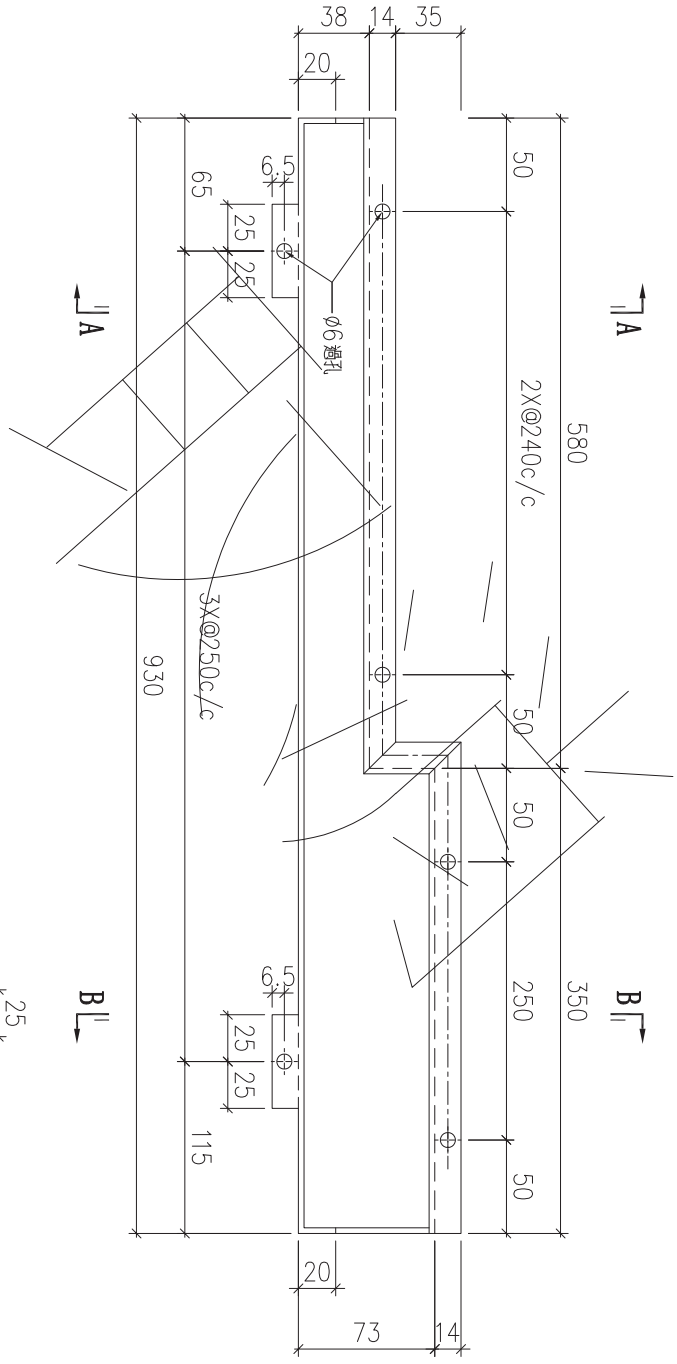

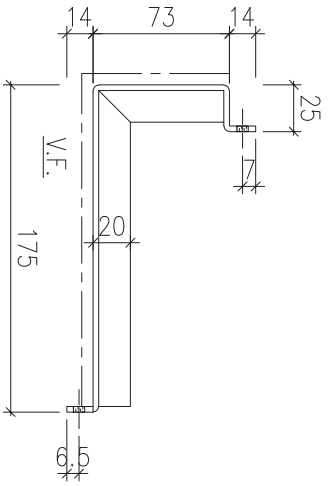剖面 B-B


| 序號 | 物料編號 | 數量 | 安裝位置 | 樓層 |
|---|---|---|---|---|
| 01 | T3-ALC-AP69 | 9 | 見索位圖 | T3 FLAT B 17~26/F |


| 名稱 | 天花鋁板加工圖 | 制圖 | LHR | 2022.3.27 | 修改 | | | |
|---|---|---|---|---|---|---|---|---|
| 材料 | 3mm厚鋁板 (3003H14) | 復核 | - | - | 日期 | | | |
| 顏色 | EC-DG-D334232-ZD1(閃粉古銅) | 批準 | | | 圖號 | J853-ALC-AP363 | | |


美特鋁質 有限公司
MIDI Aluminium Fabricator Ltd.

| 工程號 | J853 | 地盤 | 錦上路 |
|---|---|---|---|

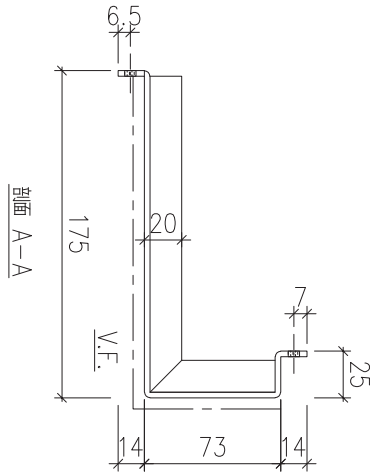



| 序號 | 物料編號 | 數量 | 安裝位置 | 樓層 |
|---|---|---|---|---|
| 01 | T3-ALC-AP71 | 9 | 見索位圖 | T3 FLAT C 17~26/F |
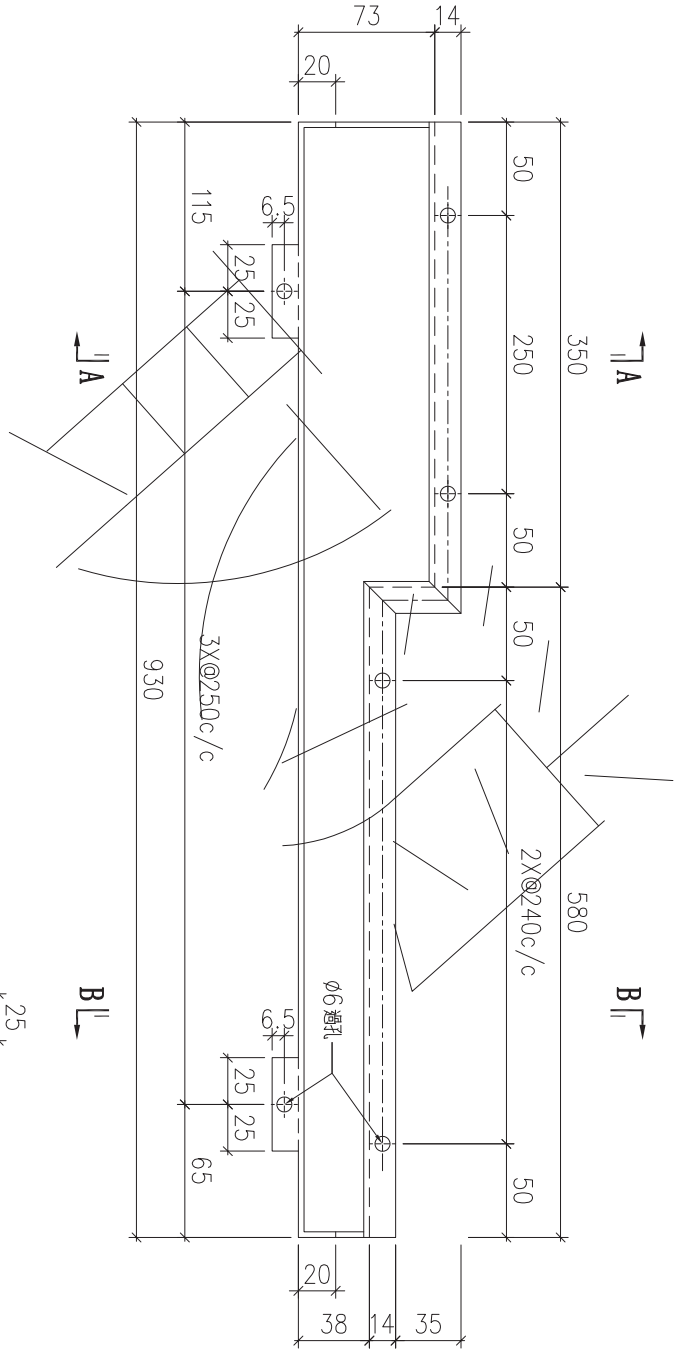
| 名稱 | 天花鋁板加工圖 | 制圖 | LHR | 2022.3.27 | 修改 | | | |
|---|---|---|---|---|---|---|---|---|
| 材料 | 3mm厚鋁板 (3003H14) | 復核 | - | - | 日期 | | | |
| 顏色 | EC-DG-D334232-ZD1(閃粉古銅) | 批準 | | | 圖號 | J853-ALC-AP364 | | |

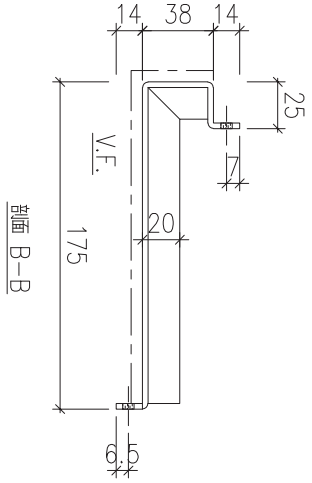
美特鋁質 有限公司
MIDI Aluminium Fabricator Ltd.


| 工程號 | J853 | 地盤 | 錦上路 |
|---|---|---|---|

送地盤

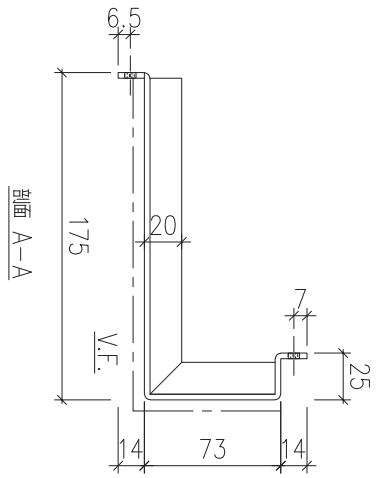

剖面 A-A

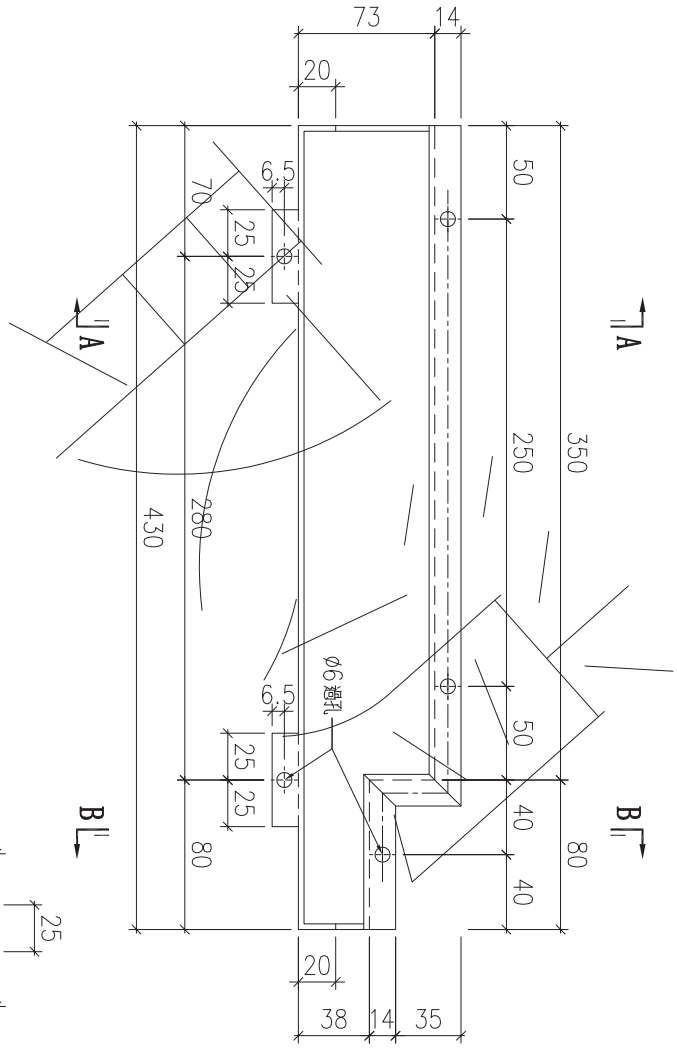

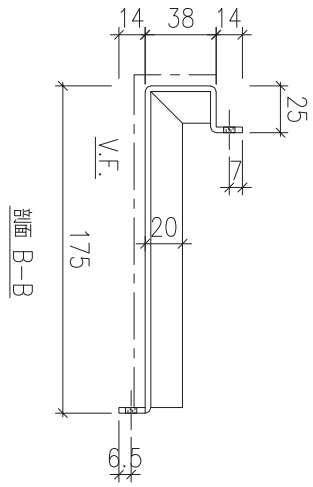剖面 B-B


| 序號 | 物料編號 | 數量 | 安裝位置 | 樓層 |
|---|---|---|---|---|
| 01 | T3-ALC-AP73 | 9 | 見索位圖 | T3 FLAT C 17~26/F |


| 名稱 | 天花鋁板加工圖 | 制圖 | LHR | 2022.3.27 | 修改 | | | |
|---|---|---|---|---|---|---|---|---|
| 材料 | 3mm 厚鋁板 (3003H14) | 復核 | - | - | 日期 | | | |
| 顏色 | EC-DG-D334232-ZD1(閃粉古銅) | 批準 | | | 圖號 | J853-ALC-AP365 | | |

美特鋁質 有限公司
MIDI Aluminium Fabricator Ltd.

| 工程號 | J853 | 地盤 | 錦上路 |
|---|---|---|---|

送地盤

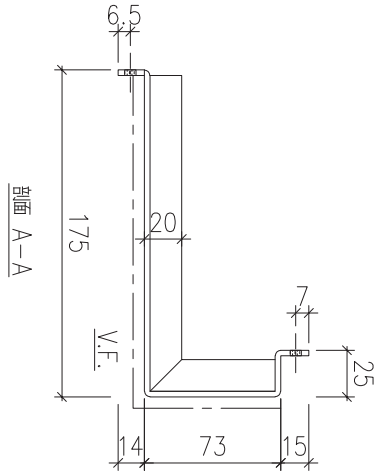

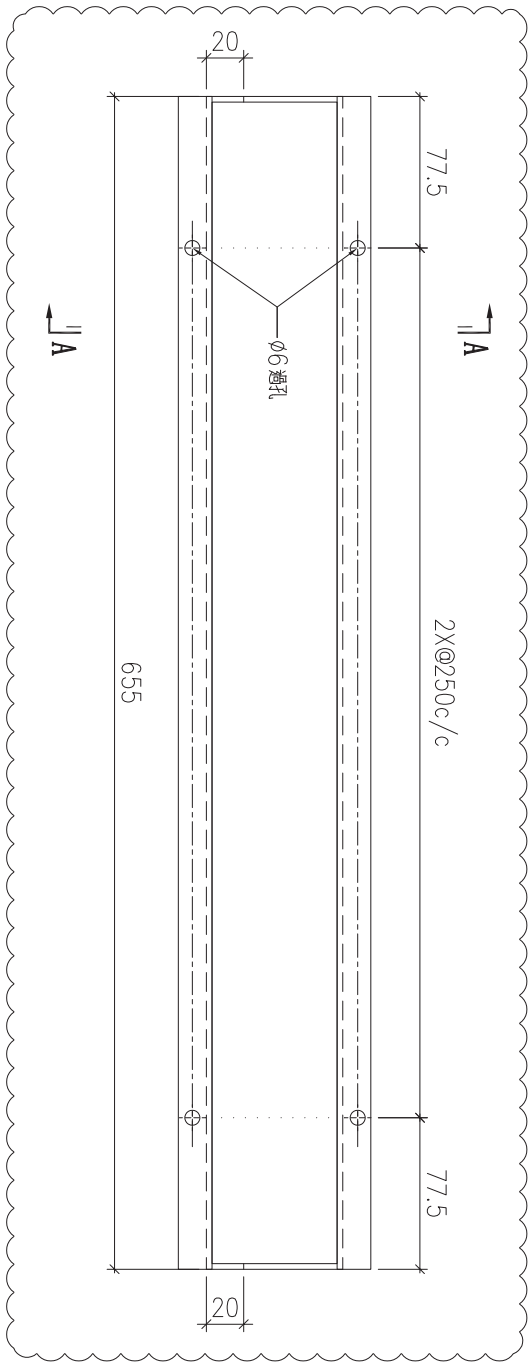

| 序號 | 物料編號 | 數量 | 安裝位置 | 樓層 |
|---|---|---|---|---|
| 01 | T3-ALC-AP81 | 6 | 見派位圖 | T3 FLAT A 18~23/F |


| 名稱 | 天花鋁板加工圖 | 制圖 | LHR | 2022.3.27 | 修改 | A | | |
|---|---|---|---|---|---|---|---|---|
| 材料 | 3mm厚鋁板 (3003H14) | 復核 | - | - | 日期 | 2022.5.28 | | |
| 顏色 | EC-DG-D334232-ZD1(閃粉古銅) | 批準 | | | 圖號 | J853-ALC-AP366 | | |

美特鋁質 有限公司
MIDI Aluminium Fabricator Ltd.

| 工程號 | J853 | 地盤 | 錦上路 |
|---|---|---|---|

送地盤

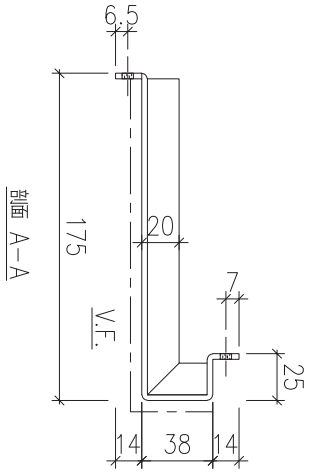

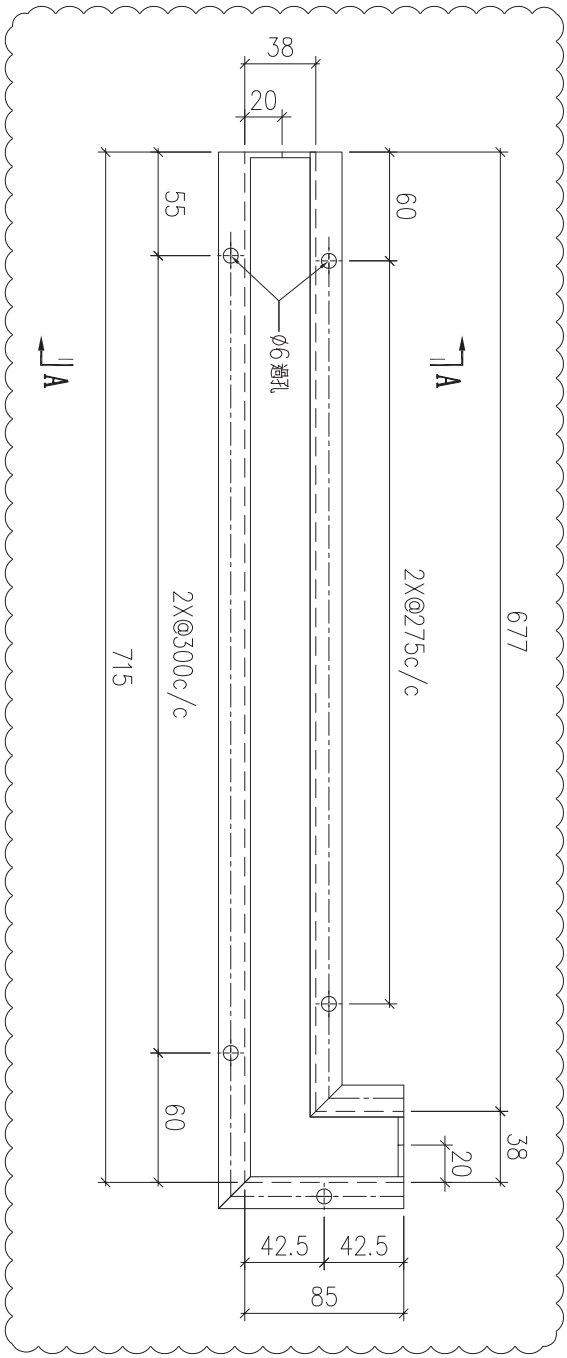




| 序號 | 物料編號 | 數量 | 安裝位置 | 樓層 |
|---|---|---|---|---|
| 01 | T3-ALC-AP82 | 6 | 見派位圖 | T3 FLAT A 18~23/F |

| 名稱 | 天花鋁板加工圖 | 制圖 | LHR | 2022.3.27 | 修改 | A | | |
|---|---|---|---|---|---|---|---|---|
| 材料 | 3mm厚鋁板 (3003H14) | 復核 | - | - | 日期 | 2022.5.28 | | |
| 顏色 | EC-DG-D334232-ZD1(閃粉古銅) | 批準 | | | 圖號 | J853-ALC-AP367 | | |


美特鋁質 有限公司
MIDI Aluminium Fabricator Ltd.
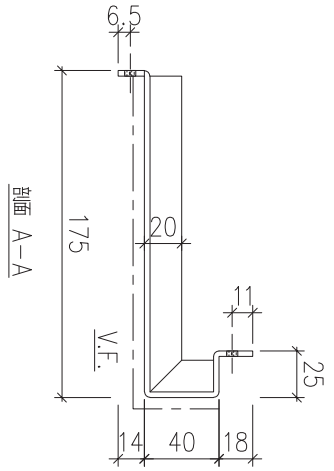
| 工程號 | J853 | 地盤 | 錦上路 |
|---|---|---|---|




剖面 A-A

送地盤

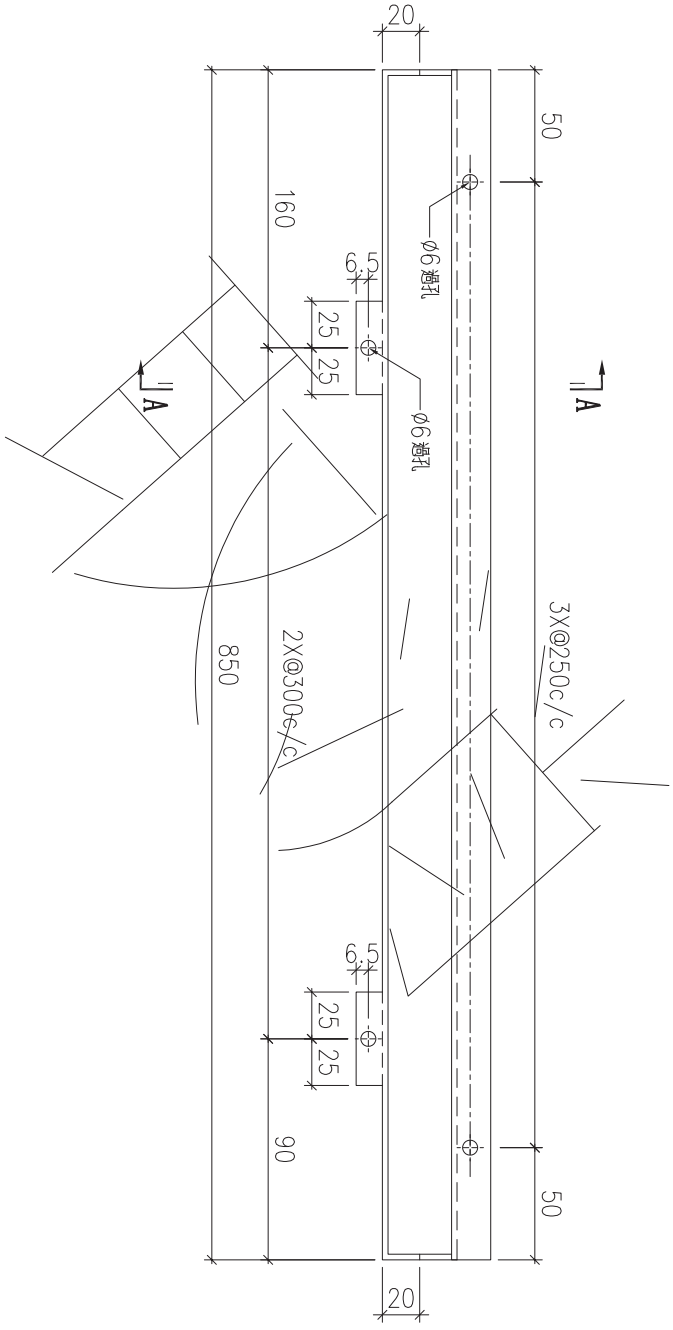



| 序號 | 物料編號 | 數量 | 安裝位置 | 樓層 |
|---|---|---|---|---|
| 01 | T2-ALC-AP06 | 10 | 見添位圖 | T2 FLAI A 6~17/F |
| 02 | T3-ALC-AP06 | 10 | 見添位圖 | T3 FLAI A 6~17/F |


| 名稱 | 天花鋁板加工圖 | 制圖 | LHR | 2022.2.19 | 修改 | A | | |
|---|---|---|---|---|---|---|---|---|
| 材料 | 3mm 厚鋁板 (3003H14) | 復核 | - | - | 日期 | 2022.3.24 | | |
| 顏色 | EC-DG-D334232-ZD1(閃粉古銅) | 批準 | | | 圖號 | J853-ALC-AP280 | | |

美特鋁質 有限公司
MIDI Aluminium Fabricator Ltd.

| 工程號 | J853 | 地盤 | 錦上路 |
|---|---|---|---|

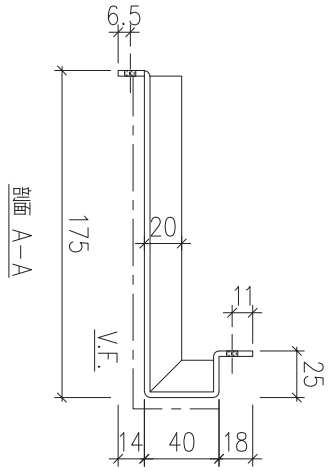


| 序號 | 物料編號 | 數量 | 安裝位置 | 樓層 |
|---|---|---|---|---|
| 01 | T2-ALC-AP12 | 9 | 見派位圖 | T2 FLAT A 6~16/F |
| 02 | T3-ALC-AP12 | 9 | 見派位圖 | T3 FLAT A 6~16/F |
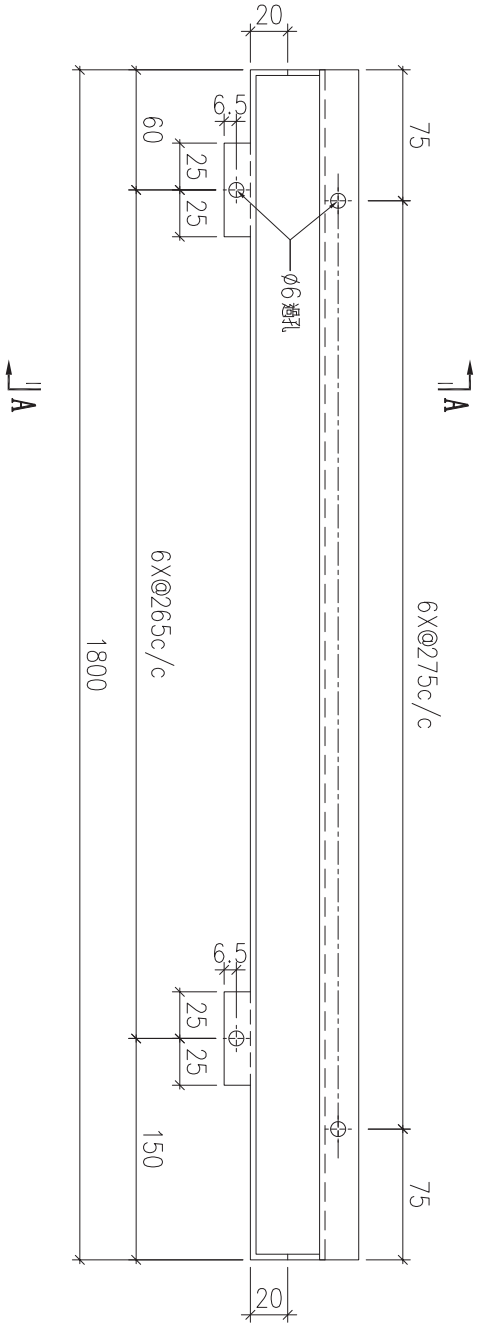
| 名稱 | 天花鋁板加工圖 | 制圖 | LHR | 2022.2.19 | 修改 | | | |
|---|---|---|---|---|---|---|---|---|
| 材料 | 3mm厚鋁板 (3003H14) | 復核 | - | - | 日期 | | | |
| 顏色 | EC-DG-D334232-ZD1(閃粉古銅) | 批準 | | | 圖號 | J853-ALC-AP281 | | |

美特鋁質 有限公司
MIDI Aluminium Fabricator Ltd.

| 工程號 | J853 | 地盤 | 錦上路 |
|---|---|---|---|

送地盤







| 序號 | 物料編號 | 數量 | 安裝位置 | 樓層 |
|---|---|---|---|---|
| 01 | T2-ALC-AP18 | 9 | 見派位圖 | T2 FLAT D 6~16/F |
| 02 | T3-ALC-AP18 | 9 | 見派位圖 | T3 FLAT D 6~16/F |

| 名稱 | 天花鋁板加工圖 | 制圖 | LHR | 2022.2.19 | 修改 | | | |
|---|---|---|---|---|---|---|---|---|
| 材料 | 3mm厚鋁板 (3003H14) | 復核 | - | - | 日期 | | | |
| 顏色 | EC-DG-D334232-ZD1(閃粉古銅) | 批準 | | | 圖號 | J853-ALC-AP282 | | |

美特鋁質 有限公司
MIDI Aluminium Fabricator Ltd.

| 工程號 | J853 | 地盤 | 錦上路 |
|---|---|---|---|

送地盤








| 序號 | 物料編號 | 數量 | 安裝位置 | 樓層 |
|---|---|---|---|---|
| 01 | T2-ALC-AP29 | 18 | 見派位圖 | T2 FLAT B 6~26/F |
| 02 | T2-ALC-AP29 | 18 | 見派位圖 | T2 FLAT C 6~26/F |
| 03 | T3-ALC-AP29 | 18 | 見派位圖 | T3 FLAT B 6~26/F |
| 04 | T3-ALC-AP29 | 18 | 見派位圖 | T3 FLAT C 6~26/F |
| 05 | T2-ALC-AP29 | 10 | 見派位圖 | T2 FLAT A 6~17/F |
| 06 | T2-ALC-AP29 | 10 | 見派位圖 | T2 FLAT D 6~17/F |
| 07 | T2-ALC-AP29 | 8 | 見派位圖 | T2 FLAT A 17~25/F |
| 08 | T3-ALC-AP29 | 18 | 見派位圖 | T3 FLAT A 6~25/F |


| 名稱 | 天花鋁板加工圖 | 制圖 | LHR | 2022.2.19 | 修改 | A | | |
|---|---|---|---|---|---|---|---|---|
| 材料 | 3mm 厚鋁板 (3003H14) | 復核 | - | - | 日期 | 2022.3.24 | | |
| 顏色 | EC-DG-D334232-ZD1(閃粉古銅) | 批準 | | | 圖號 | J853-ALC-AP283 | | |

美特鋁質 有限公司
MIDI Aluminium Fabricator Ltd.

| 工程號 | J853 | 地盤 | 錦上路 |
|---|---|---|---|

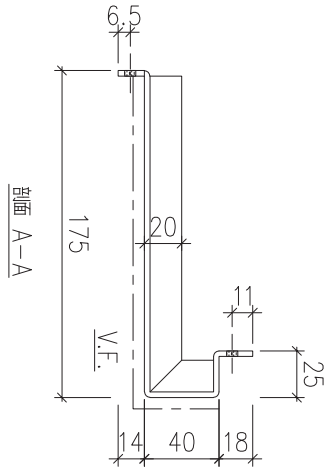


| 序號 | 物料編號 | 數量 | 安裝位置 | 樓層 |
|---|---|---|---|---|
| 01 | | | | |
| 02 | | | | |
| 03 | T3-ALC-AP24 | 10 | 見系位圖 | T3 FLAT D 6~17/F |
| 04 | | | | |
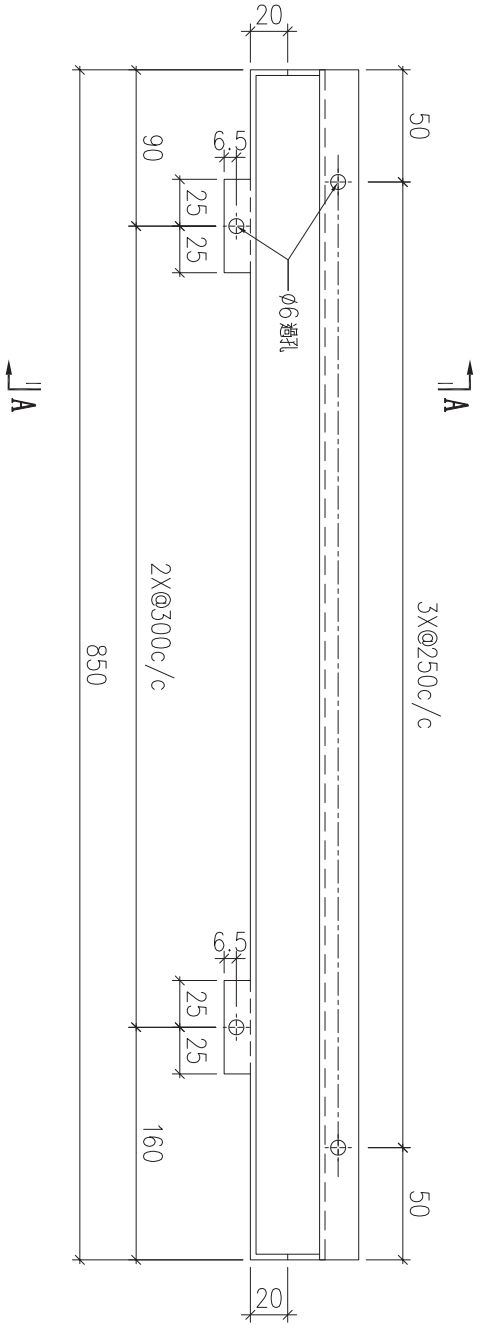
| 名稱 | 天花鋁板加工圖 | 制圖 | LHR | 2022.2.19 | 修改 | A | | |
|---|---|---|---|---|---|---|---|---|
| 材料 | 3mm厚鋁板 (3003H14) | 復核 | - | - | 日期 | 2022.3.24 | | |
| 顏色 | EC-DG-D334232-ZD1(閃粉古銅) | 批準 | | | 圖號 | J853-ALC-AP284 | | |

美特鋁質 有限公司
MIDI Aluminium Fabricator Ltd.


| 工程號 | J853 | 地盤 | 錦上路 |
|---|---|---|---|





| 序號 | 物料編號 | 數量 | 安裝位置 | 樓層 |
|---|---|---|---|---|
| 01 | T2-ALC-AP37 | 18 | 見派位圖 | T2 FLAT B 6~26/F |
| 02 | T2-ALC-AP37 | 18 | 見派位圖 | T2 FLAT C 6~26/F |
| 03 | T3-ALC-AP37 | 18 | 見派位圖 | T3 FLAT B 6~26/F |
| 04 | T3-ALC-AP37 | 18 | 見派位圖 | T3 FLAT C 6~26/F |

| 名稱 | 天花鋁板加工圖 | 制圖 | LHR | 2022.2.19 | 修改 | | | |
|---|---|---|---|---|---|---|---|---|
| 材料 | 3mm厚鋁板 (3003H14) | 復核 | - | - | 日期 | | | |
| 顏色 | EC-DG-D334232-ZD1(閃粉古銅) | 批準 | | | 圖號 | J853-ALC-AP285 | | |

送地盤

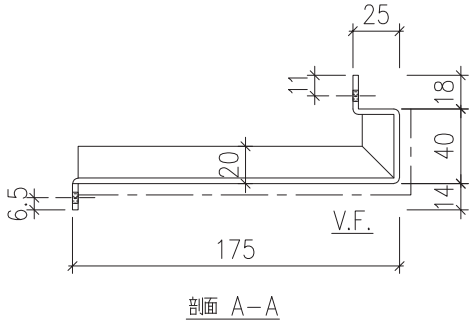


剖面 A–A

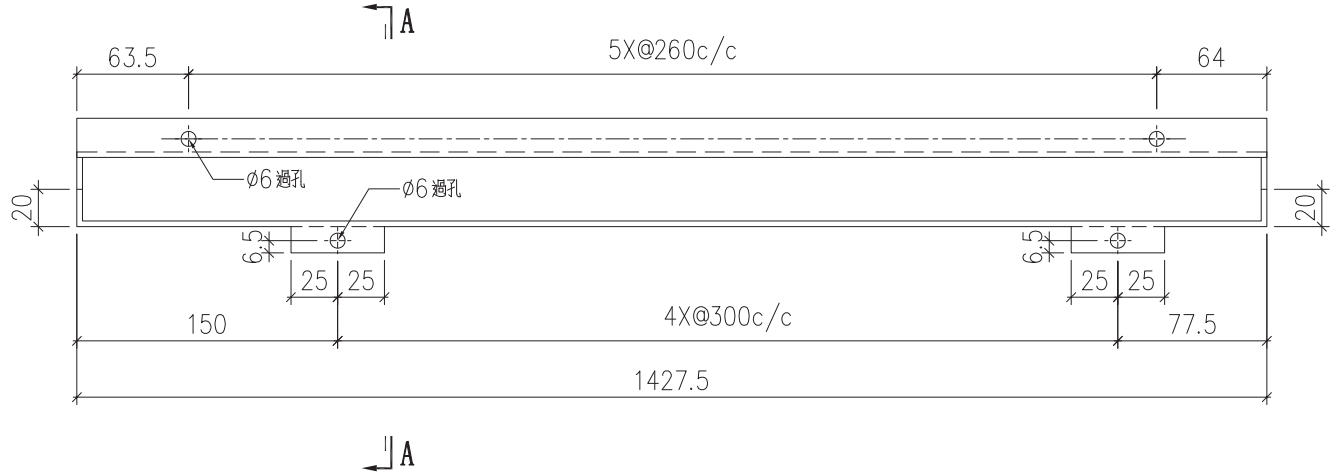


| 序號 | 物料編號 | 數量 | 安裝位置 | 樓層 |
|---|---|---|---|---|
| 01 | T2-ALC-AP38 | 18 | 見派位圖 | T2 FLAT B 6~26/F |
| 02 | T2-ALC-AP38 | 18 | 見派位圖 | T2 FLAT C 6~26/F |
| 03 | T3-ALC-AP38 | 18 | 見派位圖 | T3 FLAT B 6~26/F |
| 04 | T3-ALC-AP38 | 18 | 見派位圖 | T3 FLAT C 6~26/F |


| | | | | |
|---|---|---|---|---|
| 修改 | | | | |
| 日期 | | | | |
| 圖號 | J853-ALC-AP286 | | | |
| 制圖 | LHR | 2022.2.19 | | |
| 復核 | - | - | | |
| 批准 | | | | |
| 名稱 | 天花鋁板加工圖 | | | |
| 材料 | 3mm 厚鋁板 (3003H14) | | | |
| 顏色 | EC-DG-D334232-ZD1(閃粉古銅) | | | |


美特鋁質 有限公司
MIDI Aluminium Fabricator Ltd.

| | |
|---|---|
| 工程號 | J853 |
| 地盤 | 錦上路 |

美特鋁質 有限公司
MIDI Aluminium Fabricator Ltd.

| 工程號 | J853 | 地盤 | 錦上路 |
|---|---|---|---|

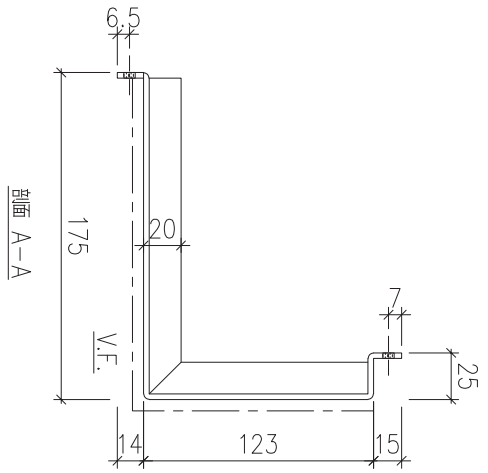

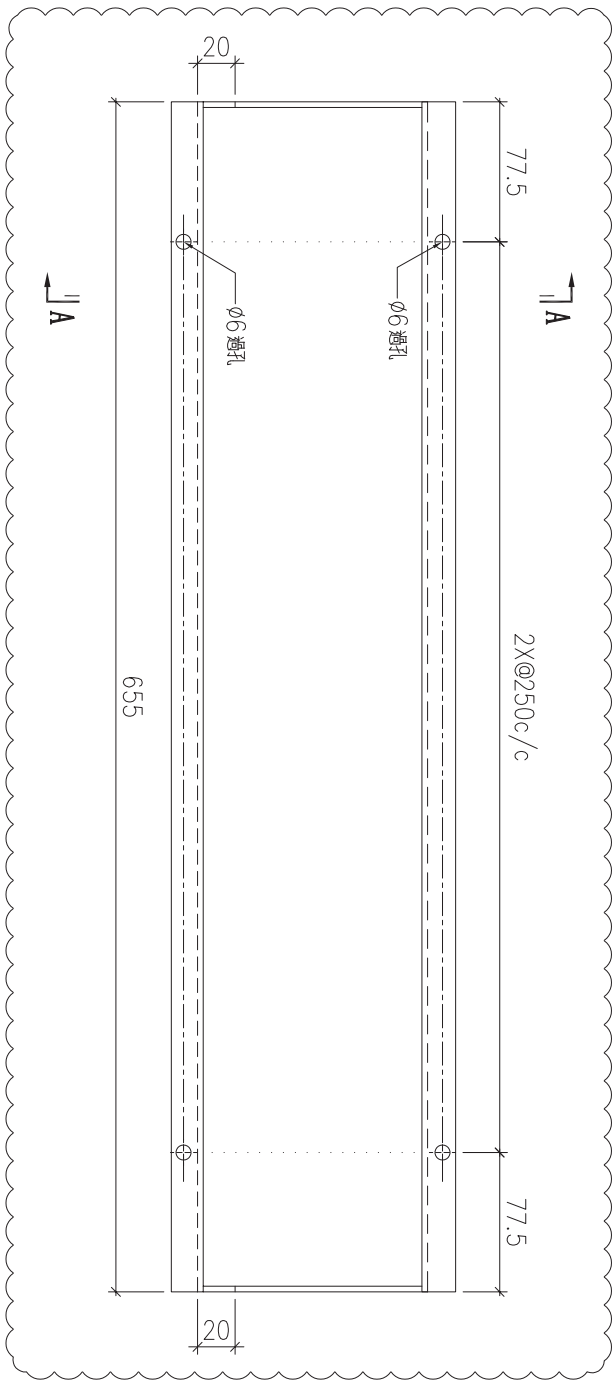

| 序號 | 物料編號 | 數量 | 安裝位置 | 樓層 |
|---|---|---|---|---|
| 01 | T2-ALC-AP67 | 7 | 見冰位圖 | T2 FLAT A 17~23/F |

| 名稱 | 天花鋁板加工圖 | 制圖 | LHR | 2022.2.19 | 修改 | A | B | |
|---|---|---|---|---|---|---|---|---|
| 材料 | 3mm厚鋁板 (3003H14) | 復核 | - | - | 日期 | 2022.3.25 | 2022.5.27 | |
| 顏色 | EC-DG-D334232-ZD1(閃粉古銅) | 批準 | | | 圖號 | J853-ALC-AP287 | | |


美特鋁質 有限公司
MIDI Aluminium Fabricator Ltd.

| 工程號 | J853 | 地盤 | 錦上路 |
|---|---|---|---|

送地盤

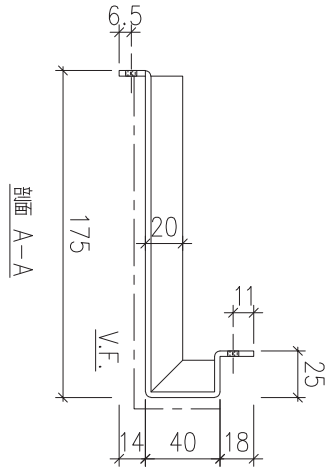


剖面 A-A

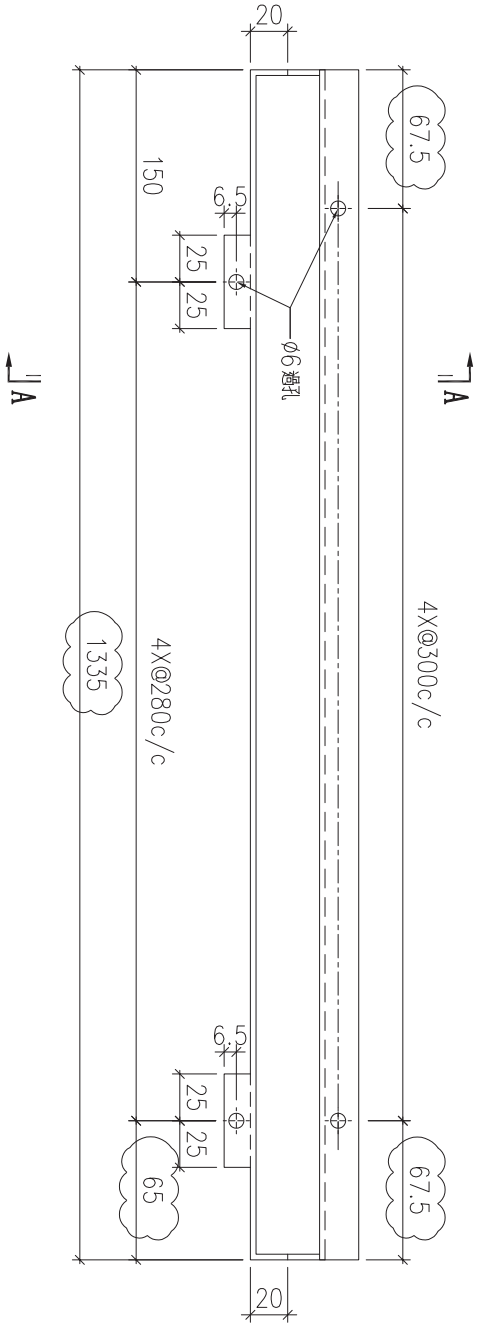



| 序號 | 物料編號 | 數量 | 安裝位置 | 樓層 |
|---|---|---|---|---|
| 01 | T2-ALC-AP72 | 14 | 見派位圖 | T2 FLAT A 17~23/F |

| 名稱 | 天花鋁板加工圖 | 制圖 | LHR | 2022.2.19 | 修改 | A | | |
|---|---|---|---|---|---|---|---|---|
| 材料 | 3mm厚鋁板 (3003H14) | 復核 | - | - | 日期 | 2022.3.25 | | |
| 顏色 | EC-DG-D334232-ZD1(閃粉古銅) | 批準 | | | 圖號 | J853-ALC-AP288 | | |


美特鋁質 有限公司
MIDI Aluminium Fabricator Ltd.

| 工程號 | J853 | 地盤 | 錦上路 |
|---|---|---|---|

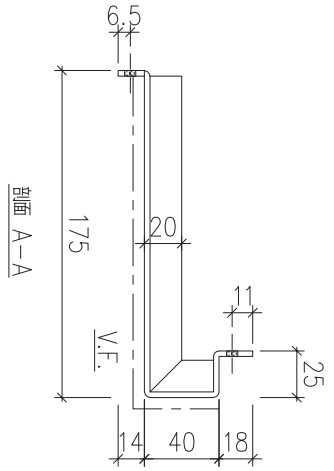


剖面 A-A

送地盤

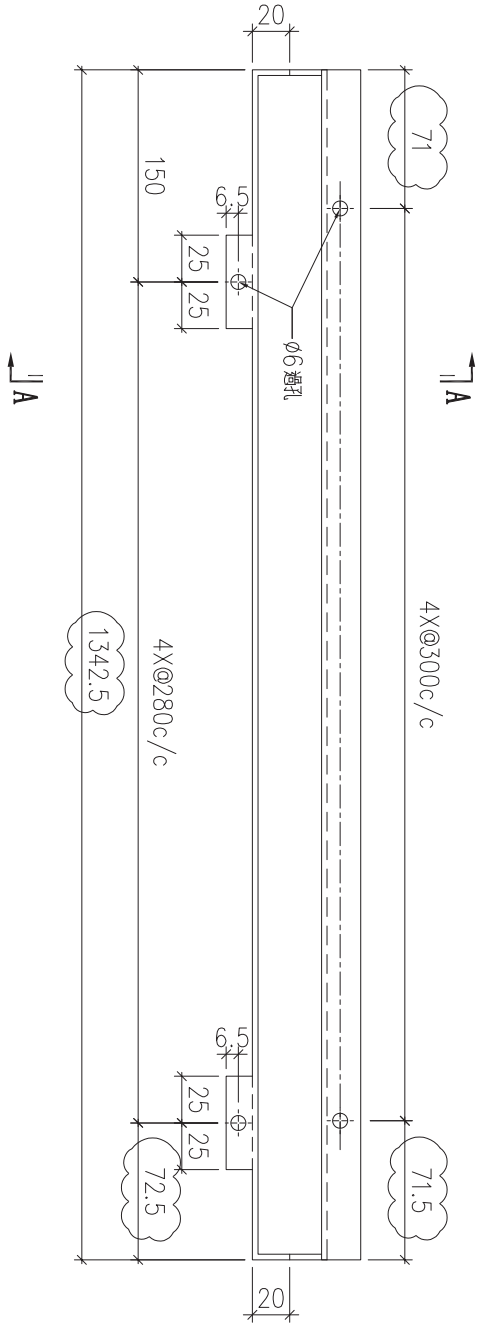



| 序號 | 物料編號 | 數量 | 安裝位置 | 樓層 |
|---|---|---|---|---|
| 01 | T2-ALC-AP73 | 7 | 見派位圖 | T2 FLAT A 17~23/F |
| 02 | | | | |

| 名稱 | 天花鋁板加工圖 | 制圖 | LHR | 2022.2.19 | 修改 | A | | |
|---|---|---|---|---|---|---|---|---|
| 材料 | 3mm厚鋁板 (3003H14) | 復核 | - | - | 日期 | 2022.3.25 | | |
| 顏色 | EC-DG-D334232-ZD1(閃粉古銅) | 批準 | | | 圖號 | J853-ALC-AP289 | | |


美特鋁質 有限公司
MIDI Aluminium Fabricator Ltd.

| 工程號 | J853 | 地盤 | 錦上路 |
|---|---|---|---|

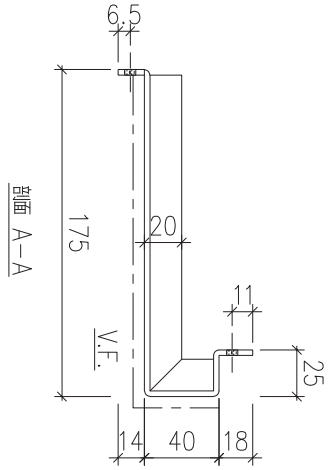


剖面 A-A

送地盤

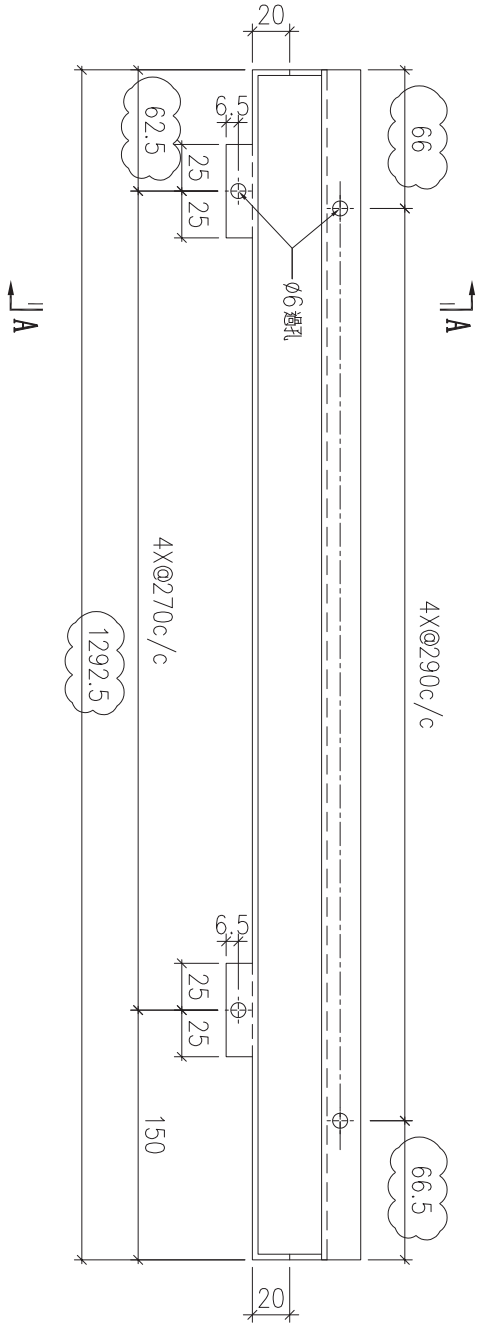



| 序號 | 物料編號 | 數量 | 安裝位置 | 樓層 |
|---|---|---|---|---|
| 01 | T2-ALC-AP74 | 7 | 見派位圖 | T2 FLAT A 17~23/F |


| 名稱 | 天花鋁板加工圖 | 制圖 | LHR | 2022.2.19 | 修改 | A | | |
|---|---|---|---|---|---|---|---|---|
| 材料 | 3mm厚鋁板 (3003H14) | 復核 | - | - | 日期 | 2022.3.25 | | |
| 顏色 | EC-DG-D334232-ZD1(閃粉古銅) | 批準 | | | 圖號 | J853-ALC-AP290 | | |

美特鋁質 有限公司
MIDI Aluminium Fabricator Ltd.

| 工程號 | J853 | 地盤 | 錦上路 |
|---|---|---|---|

送地盤

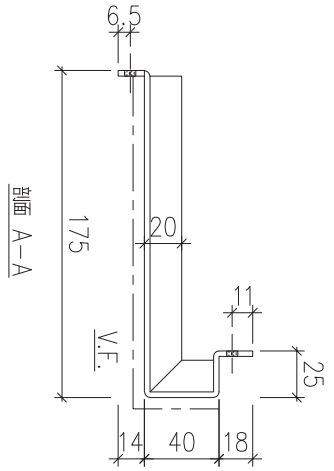

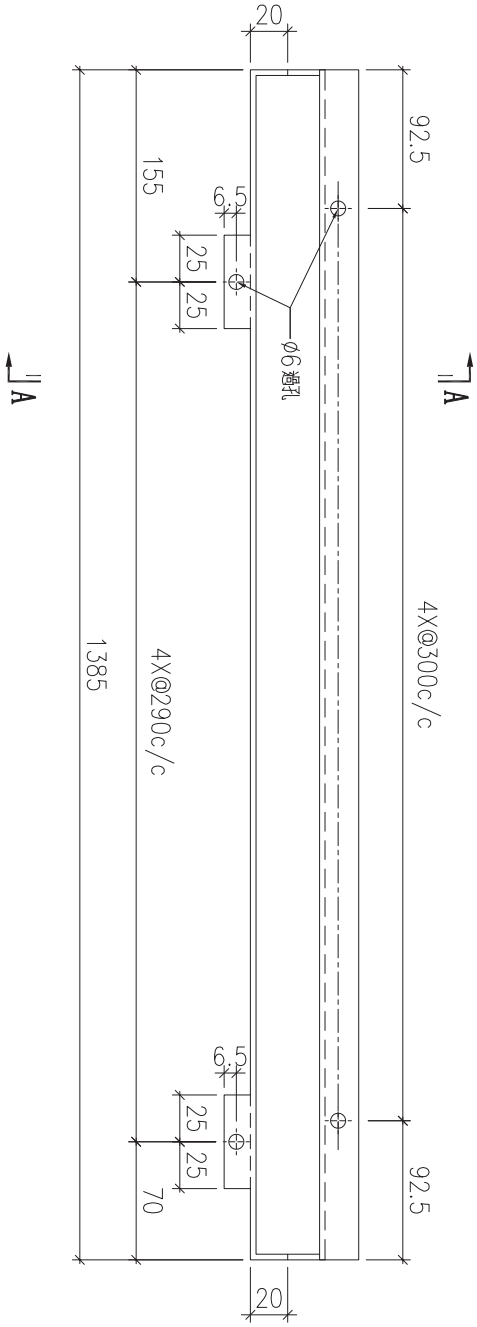

| 序號 | 物料編號 | 數量 | 安裝位置 | 樓層 |
|---|---|---|---|---|
| 01 | T3-ALC-AP63 | 6 | 見派位圖 | T3 FLAT A 17,25,26/F |


| 名稱 | 天花鋁板加工圖 | 制圖 | LHR | 2022.2.19 | 修改 | A | | |
|---|---|---|---|---|---|---|---|---|
| 材料 | 3mm厚鋁板 (3003H14) | 復核 | - | - | 日期 | 2022.3.28 | | |
| 顏色 | EC-DG-D334232-ZD1(閃粉古銅) | 批準 | | | 圖號 | J853-ALC-AP291 | | |

美特鋁質 有限公司
MIDI Aluminium Fabricator Ltd.

| 工程號 | J853 | 地盤 | 錦上路 |
|---|---|---|---|

送地盤

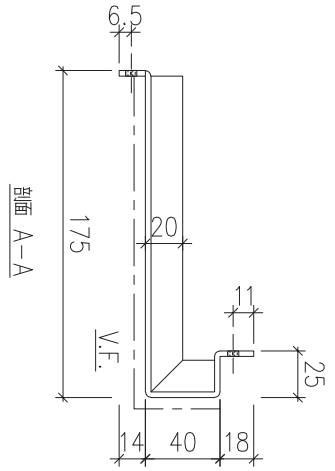

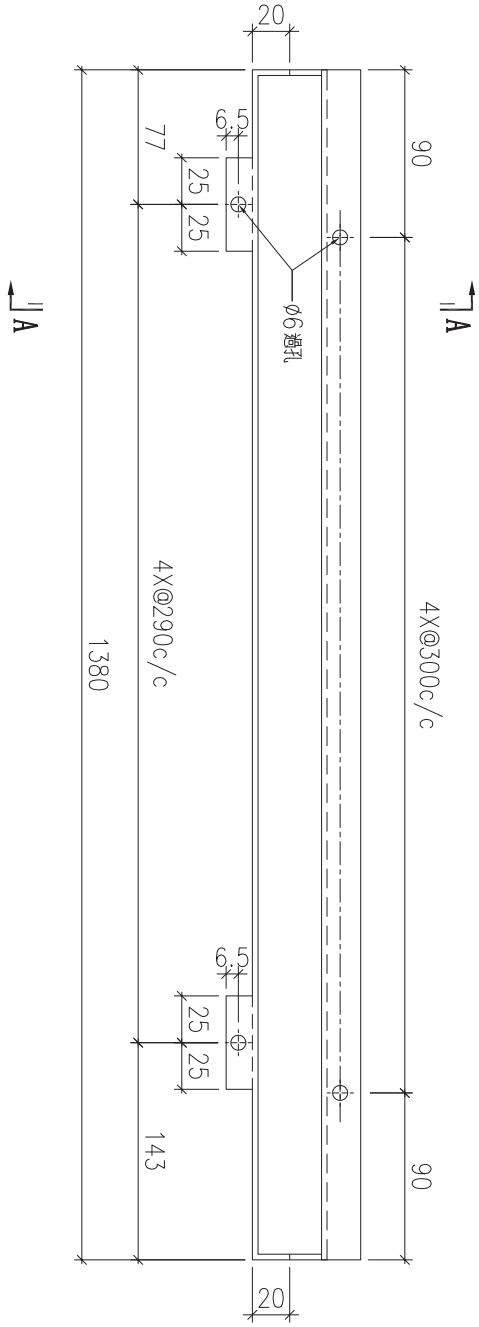

| 序號 | 物料編號 | 數量 | 安裝位置 | 樓層 |
|---|---|---|---|---|
| 01 | T3-ALC-AP64 | 3 | 見派位圖 | T3 FLAT A 17,25,26/F |


| 名稱 | 天花鋁板加工圖 | 制圖 | LHR | 2022.2.19 | 修改 | A | | |
|---|---|---|---|---|---|---|---|---|
| 材料 | 3mm厚鋁板 (3003H14) | 復核 | - | - | 日期 | 2022.3.28 | | |
| 顏色 | EC-DG-D334232-ZD1(閃粉古銅) | 批準 | | | 圖號 | J853-ALC-AP292 | | |

美特鋁質 有限公司
MIDI Aluminium Fabricator Ltd.

| 工程號 | J853 | 地盤 | 錦上路 |
|---|---|---|---|

送地盤

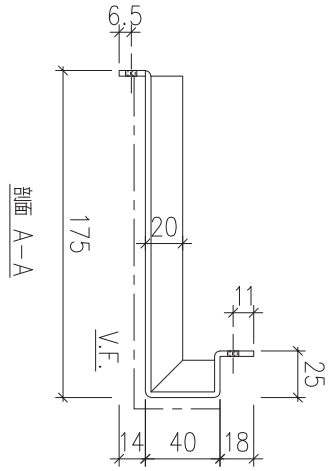

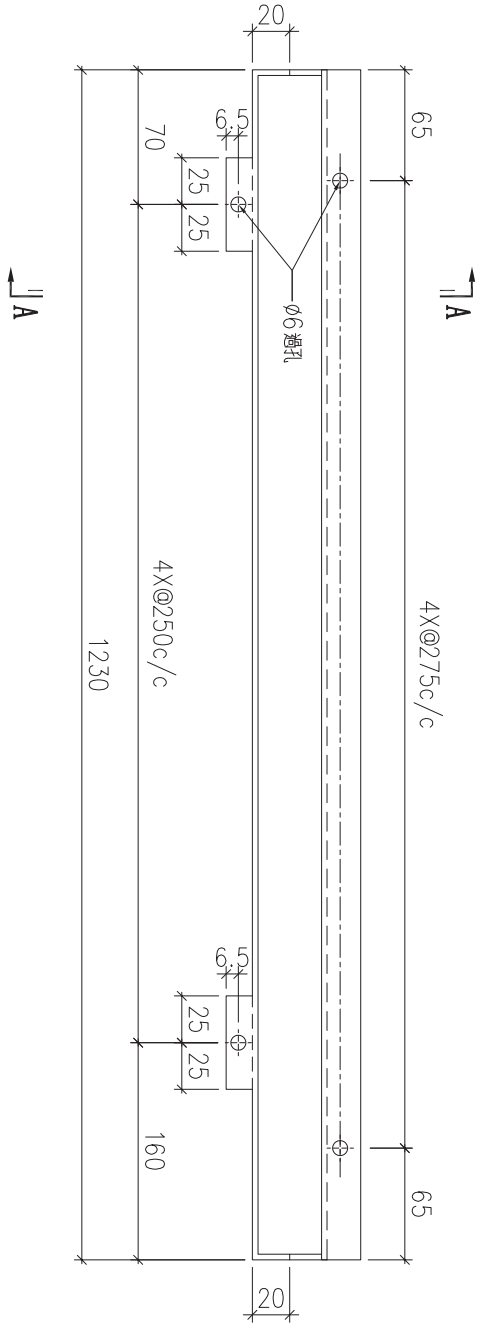




| 序號 | 物料編號 | 數量 | 安裝位置 | 樓層 |
|---|---|---|---|---|
| 01 | T3-ALC-AP65 | 3 | 見派位圖 | T3 FLAT A 17,25,26/F |

| 名稱 | 天花鋁板加工圖 | 制圖 | LHR | 2022.2.19 | 修改 | A | | |
|---|---|---|---|---|---|---|---|---|
| 材料 | 3mm厚鋁板 (3003H14) | 復核 | - | - | 日期 | 2022.3.28 | | |
| 顏色 | EC-DG-D334232-ZD1(閃粉古銅) | 批準 | | | 圖號 | J853-ALC-AP293 | | |


美特鋁質 有限公司
MIDI Aluminium Fabricator Ltd.
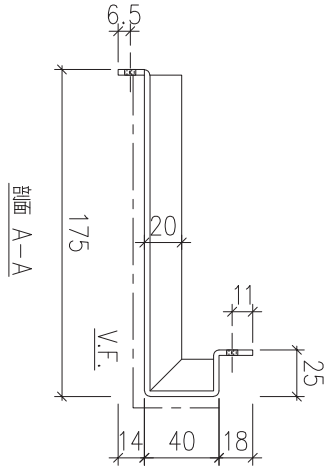
| 工程號 | J853 | 地盤 | 錦上路 |
|---|---|---|---|




剖面 A-A

送地盤

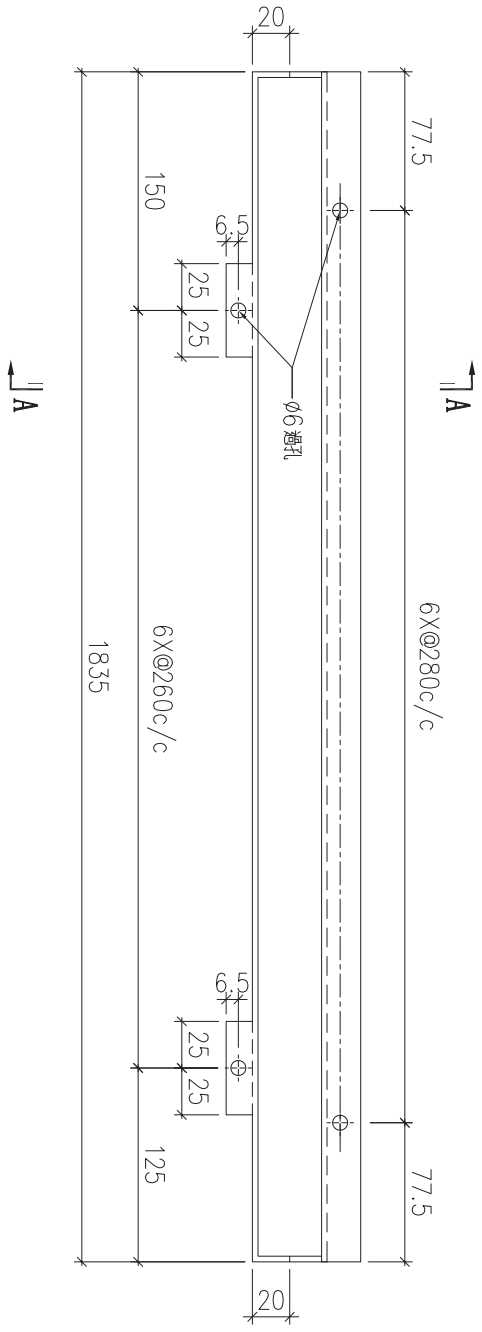



| 序號 | 物料編號 | 數量 | 安裝位置 | 樓層 |
|---|---|---|---|---|
| 01 | T1-ALC-AP23 | 1 | 見派位圖 | T1 FLAT A 23/F |

| 名稱 | 天花鋁板加工圖 | 制圖 | LHR | 2022.2.19 | 修改 | | | |
|---|---|---|---|---|---|---|---|---|
| 材料 | 3mm厚鋁板 (3003H14) | 復核 | - | - | 日期 | | | |
| 顏色 | EC-DG-D334232-ZD1(閃粉古銅) | 批準 | | | 圖號 | J853-ALC-AP294 | | |


美特鋁質 有限公司
MIDI Aluminium Fabricator Ltd.

| 工程號 | J853 | 地盤 | 錦上路 |
|---|---|---|---|

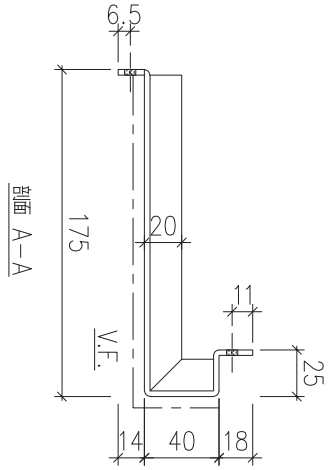


剖面 A-A

送地盤

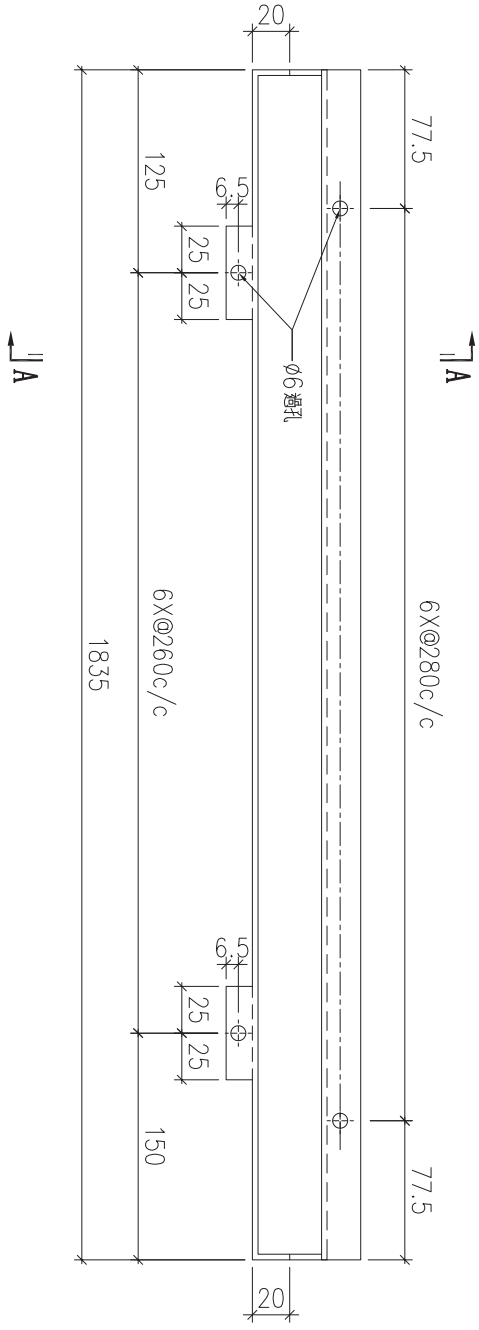



| 序號 | 物料編號 | 數量 | 安裝位置 | 樓層 |
|---|---|---|---|---|
| 01 | T1-ALC-AP24 | 1 | 見派位圖 | T1 FLAT A 23/F |

| 名稱 | 天花鋁板加工圖 | 制圖 | LHR | 2022.2.19 | 修改 | | | |
|---|---|---|---|---|---|---|---|---|
| 材料 | 3mm厚鋁板 (3003H14) | 復核 | - | - | 日期 | | | |
| 顏色 | EC-DG-D334232-ZD1(閃粉古銅) | 批準 | | | 圖號 | J853-ALC-AP295 | | |

美特鋁質 有限公司
MIDI Aluminium Fabricator Ltd.

| 工程號 | J853 | 地盤 | 錦上路 |
|---|---|---|---|

送地盤

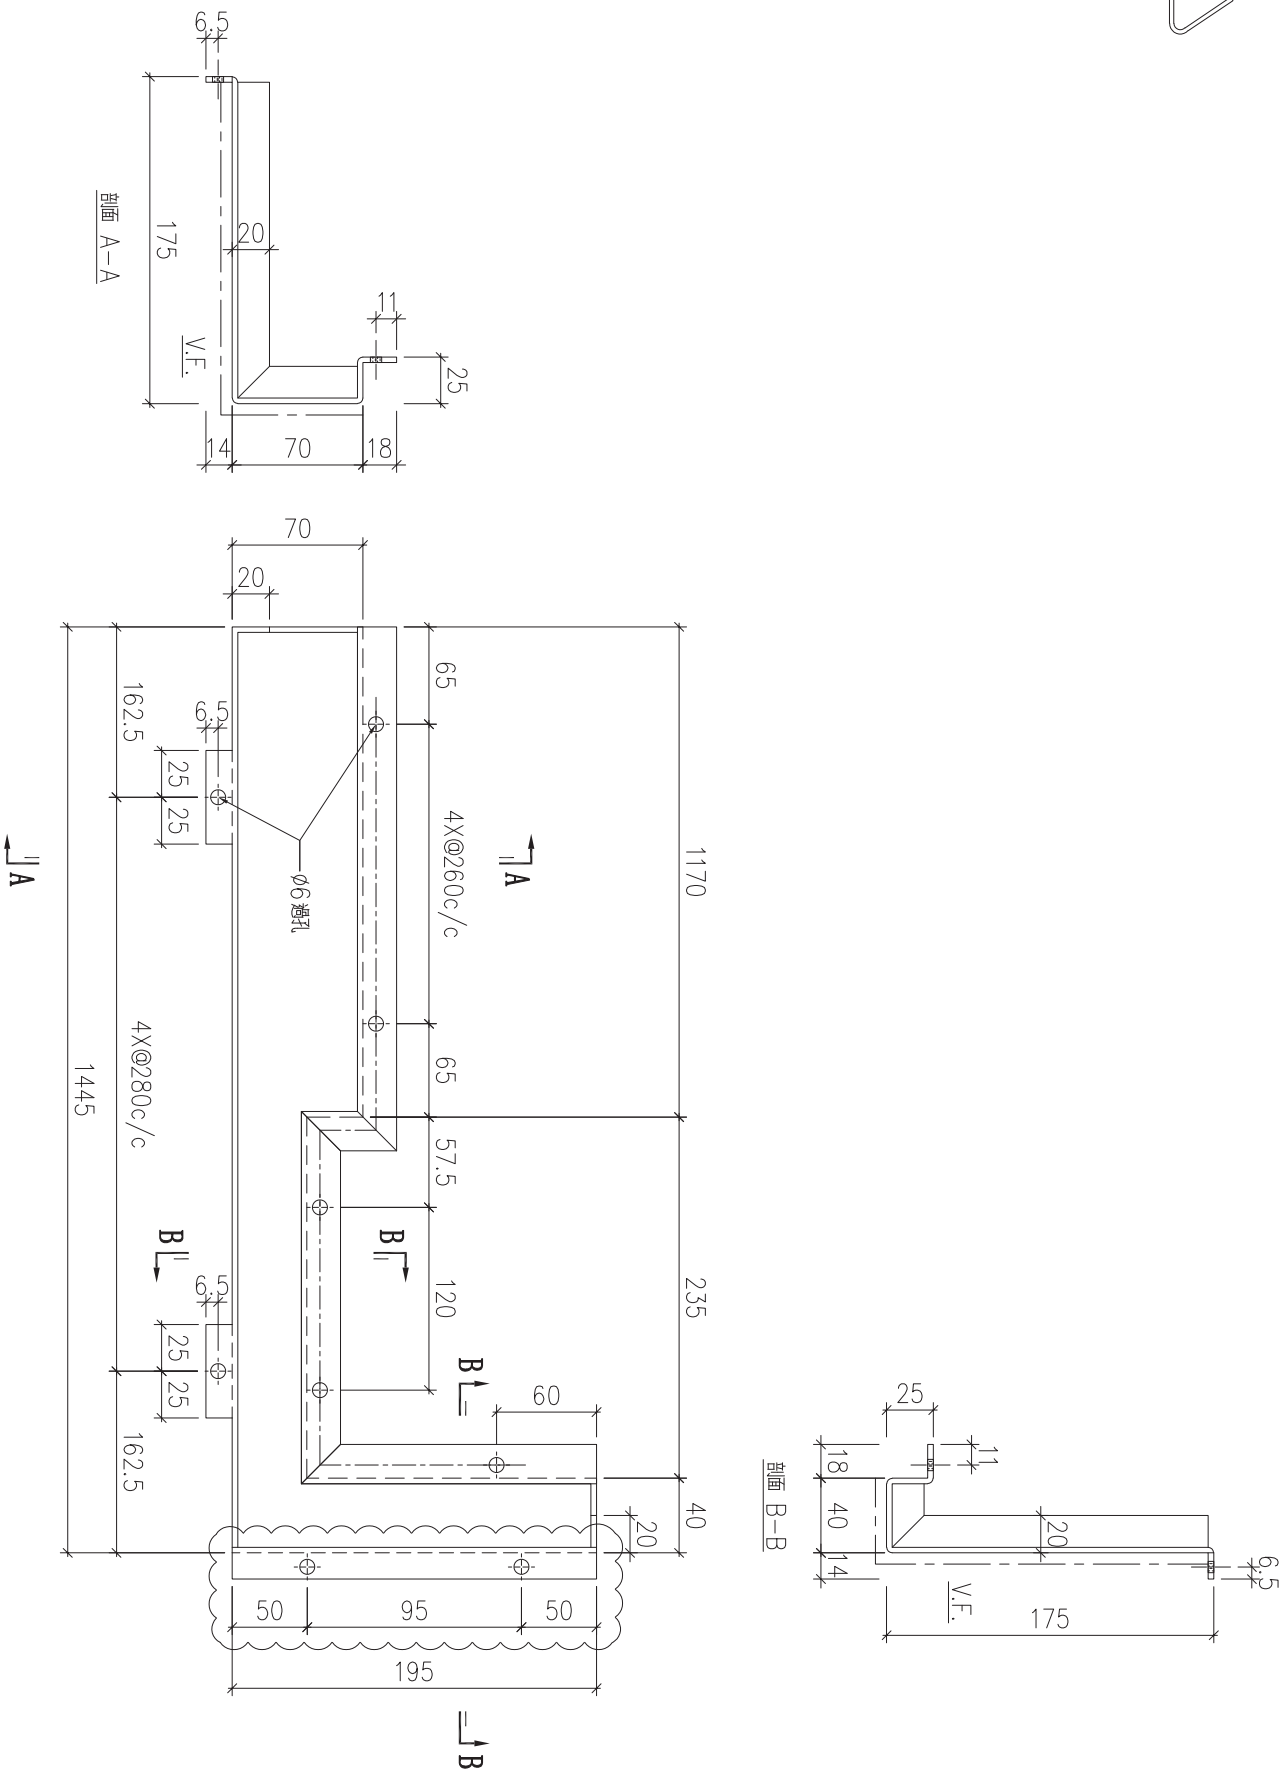



| 序號 | 物料編號 | 數量 | 安裝位置 | 樓層 |
|---|---|---|---|---|
| 01 | T1-ALC-AP25 | 約15塊 | 詳位圖 | T1 FLAT A 6~23/F |


| 名稱 | 天花鋁板加工圖 | 制圖 | LHR | 2022.2.19 | 修改 | A | | |
|---|---|---|---|---|---|---|---|---|
| 材料 | 3mm厚鋁板 (3003H14) | 復核 | - | - | 日期 | 2022.5.26 | | |
| 顏色 | EC-DG-D334232-ZD1(閃粉古銅) | 批準 | | | 圖號 | J853-ALC-AP296 | | |

美特鋁質 有限公司
MIDI Aluminium Fabricator Ltd.

| 工程號 | J853 | 地盤 | 錦上路 |
|---|---|---|---|

送地盤

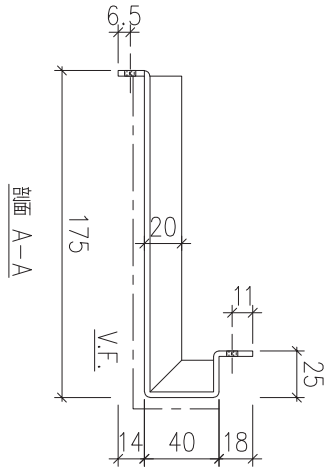

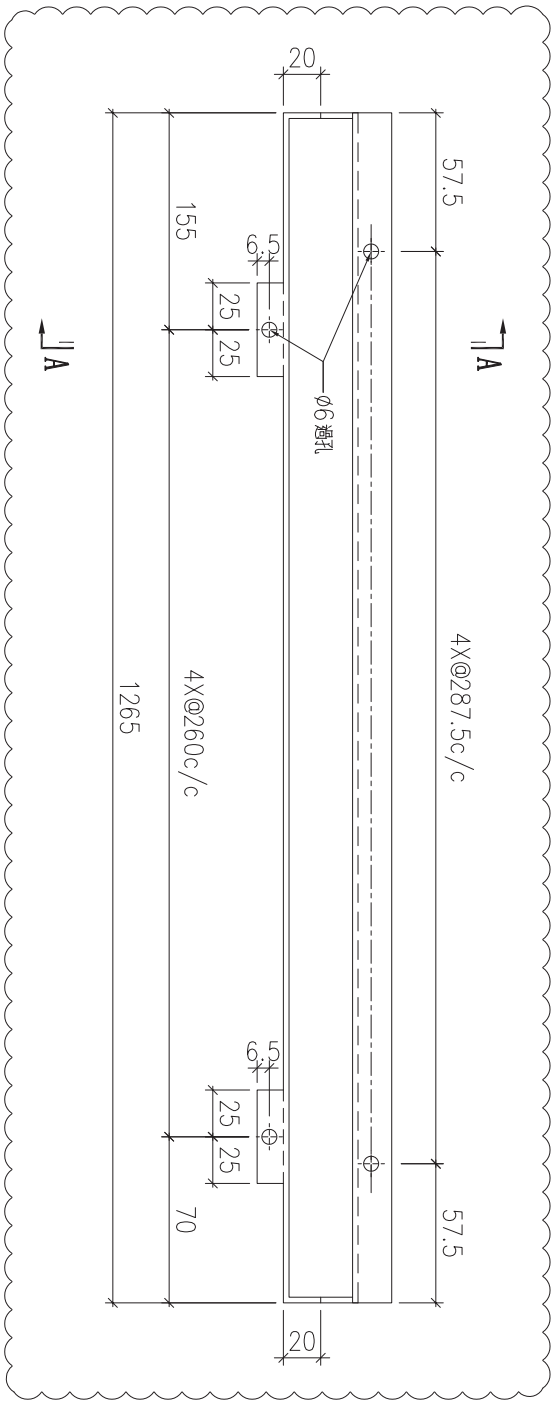

| 序號 | 物料編號 | 數量 | 安裝位置 | 樓層 |
|---|---|---|---|---|
| 01 | T1-ALC-AP34 | 約15塊 | 派位圖 | T1 FLAT B 6~23/F |


| 名稱 | 天花鋁板加工圖 | 制圖 | LHR | 2022.2.19 | 修改 | A | | |
|---|---|---|---|---|---|---|---|---|
| 材料 | 3mm厚鋁板 (3003H14) | 復核 | - | - | 日期 | 2022.3.30 | | |
| 顏色 | EC-DG-D334232-ZD1(閃粉古銅) | 批準 | | | 圖號 | J853-ALC-AP297 | | |

美特鋁質 有限公司
MIDI Aluminium Fabricator Ltd.

| 工程號 | J853 | 地盤 | 錦上路 |
|---|---|---|---|

送地盤

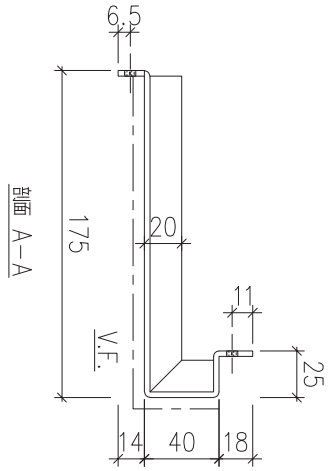

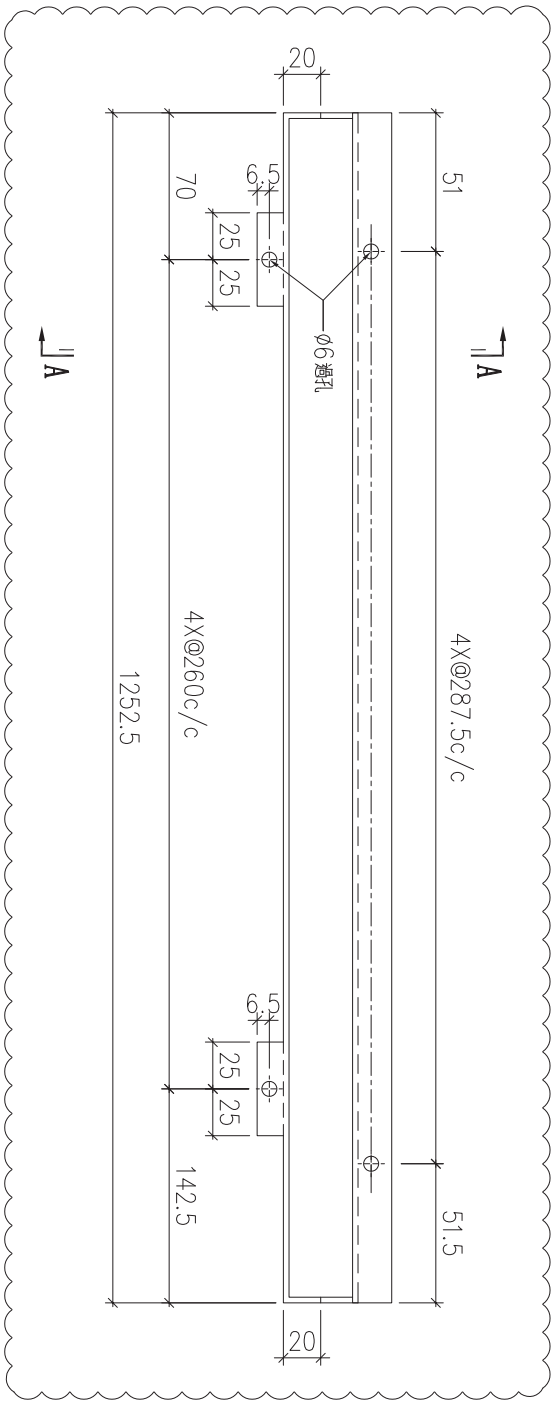




| 序號 | 物料編號 | 數量 | 安裝位置 | 樓層 |
|---|---|---|---|---|
| 01 | T1-ALC-AP35 | 約15 | 詳位圖 | T1 FLAT B 6~23/F |


| 名稱 | 天花鋁板加工圖 | 制圖 | LHR | 2022.2.19 | 修改 | A | | |
|---|---|---|---|---|---|---|---|---|
| 材料 | 3mm厚鋁板 (3003H14) | 復核 | - | - | 日期 | 2022.3.30 | | |
| 顏色 | EC-DG-D334232-ZD1(閃粉古銅) | 批準 | | | 圖號 | J853-ALC-AP298 | | |

美特鋁質 有限公司
MIDI Aluminium Fabricator Ltd.
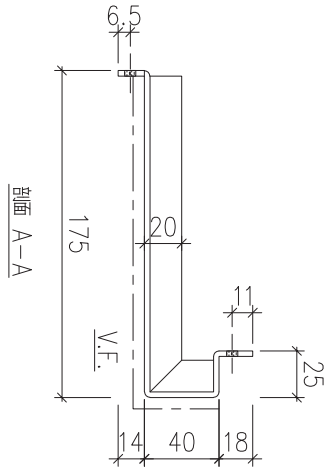
| 工程號 | J853 | 地盤 | 錦上路 |
|---|---|---|---|




送地盤

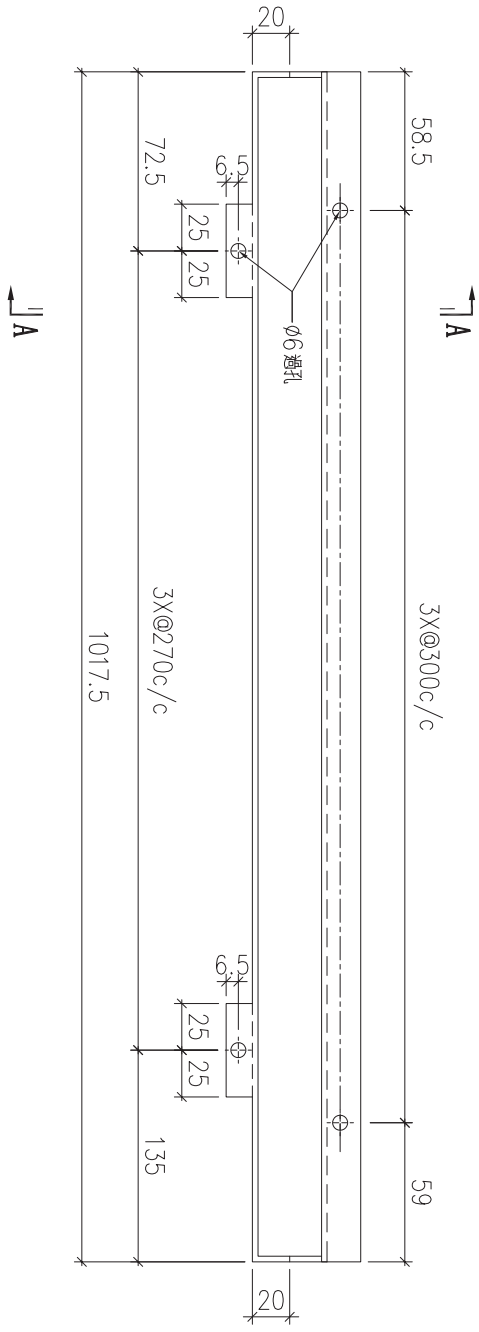



| 序號 | 物料編號 | 數量 | 安裝位置 | 樓層 |
|---|---|---|---|---|
| 01 | T1-ALC-AP42 | 16 | 詳位圖 | T1 FLAT B 5~23/F |


| 名稱 | 天花鋁板加工圖 | 制圖 | LHR | 2022.2.19 | 修改 | A | | |
|---|---|---|---|---|---|---|---|---|
| 材料 | 3mm厚鋁板 (3003H14) | 復核 | - | - | 日期 | 2022.3.30 | | |
| 顏色 | EC-DG-D334232-ZD1(閃粉古銅) | 批準 | | | 圖號 | J853-ALC-AP299 | | |

美特鋁質　有限公司
MIDI Aluminium Fabricator Ltd.

| 工程號 | J853 | 地盤 | 錦上路 |
|---|---|---|---|



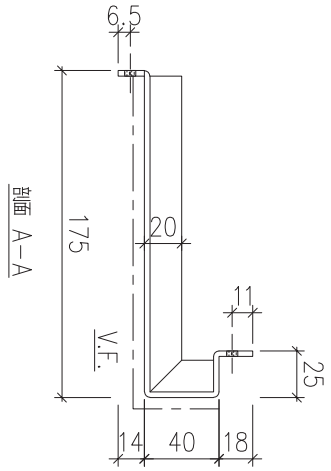


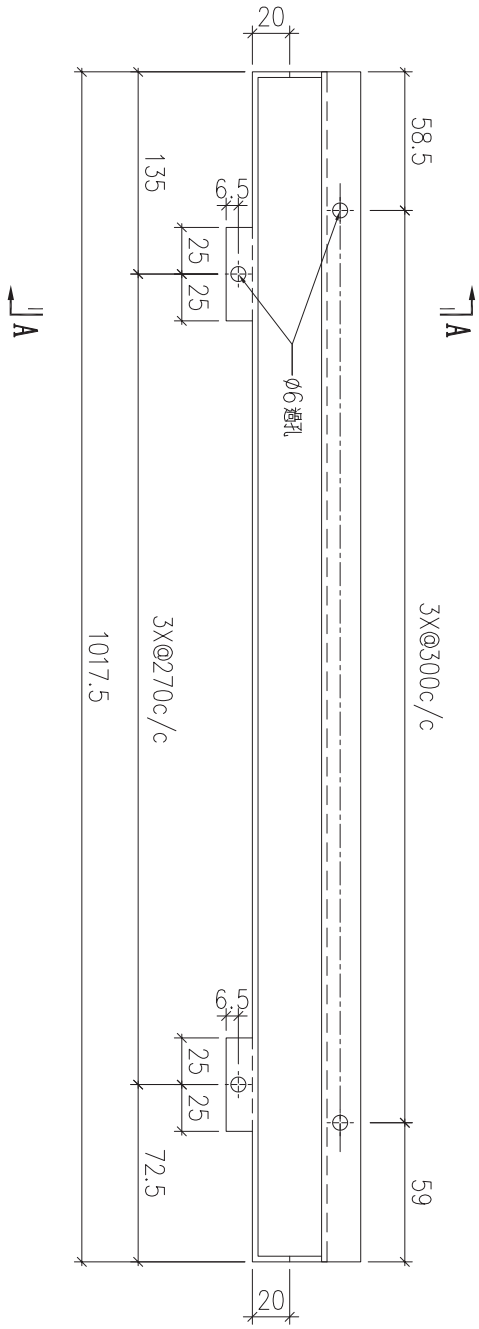

| 序號 | 物料編號 | 數量 | 安裝位置 | 樓層 |
|---|---|---|---|---|
| 01 | T1-ALC-AP43 | 16 | 詳位圖 | T1 FLAT B 5~23/F |

| 名稱 | 天花鋁板加工圖 | 制圖 | LHR | 2022.2.19 | 修改 | A | | |
|---|---|---|---|---|---|---|---|---|
| 材料 | 3mm厚鋁板 (3003H14) | 復核 | - | - | 日期 | 2022.3.30 | | |
| 顏色 | EC-DG-D334232-ZD1(閃粉古銅) | 批準 | | | 圖號 | J853-ALC-AP300 | | |


美特鋁質 有限公司
MIDI Aluminium Fabricator Ltd.
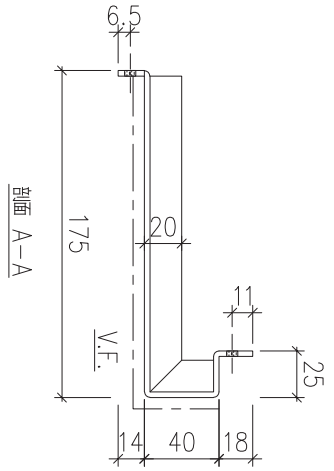
| 工程號 | J853 | 地盤 | 錦上路 |
|---|---|---|---|




剖面 A-A

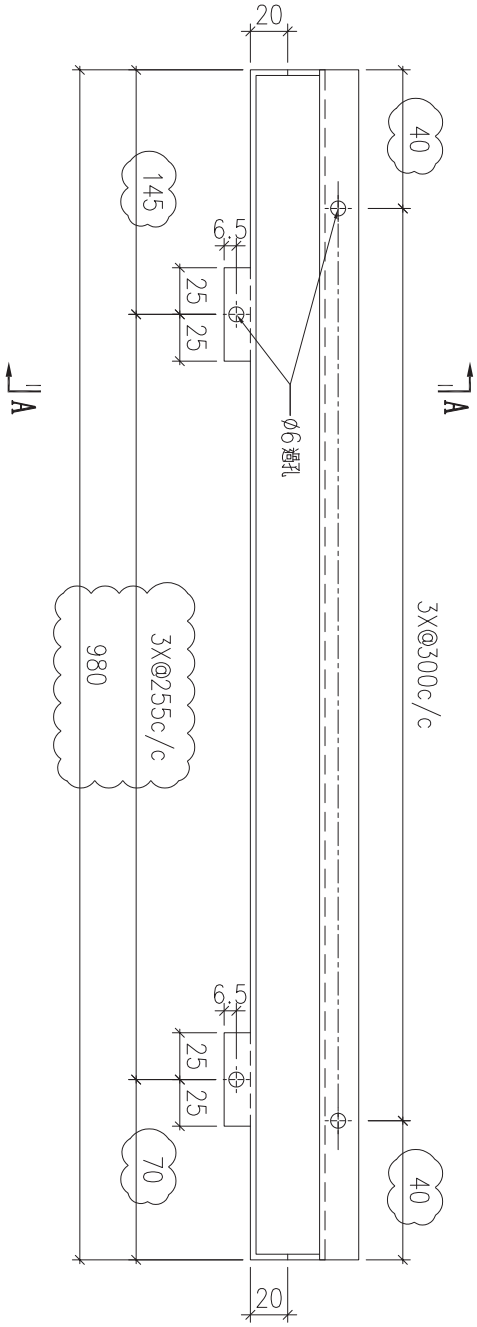



| 序號 | 物料編號 | 數量 | 安裝位置 | 樓層 |
|---|---|---|---|---|
| 01 | T1-ALC-AP49 | 約15 | 詳位圖 | T1 FLAT A 6~23/F |


| 名稱 | 天花鋁板加工圖 | 制圖 | LHR | 2022.2.19 | 修改 | A | | |
|---|---|---|---|---|---|---|---|---|
| 材料 | 3mm厚鋁板 (3003H14) | 復核 | - | - | 日期 | 2022.3.30 | | |
| 顏色 | EC-DG-D334232-ZD1(閃粉古銅) | 批準 | | | 圖號 | J853-ALC-AP301 | | |

美特鋁質 有限公司
MIDI Aluminium Fabricator Ltd.

| 工程號 | J853 | 地盤 | 錦上路 |
|---|---|---|---|

送地盤

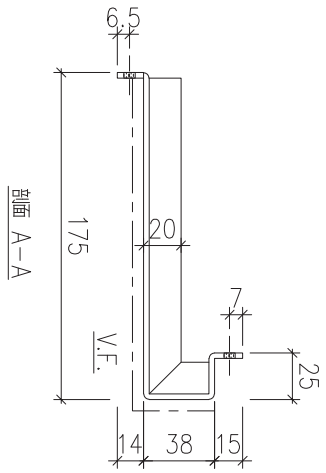

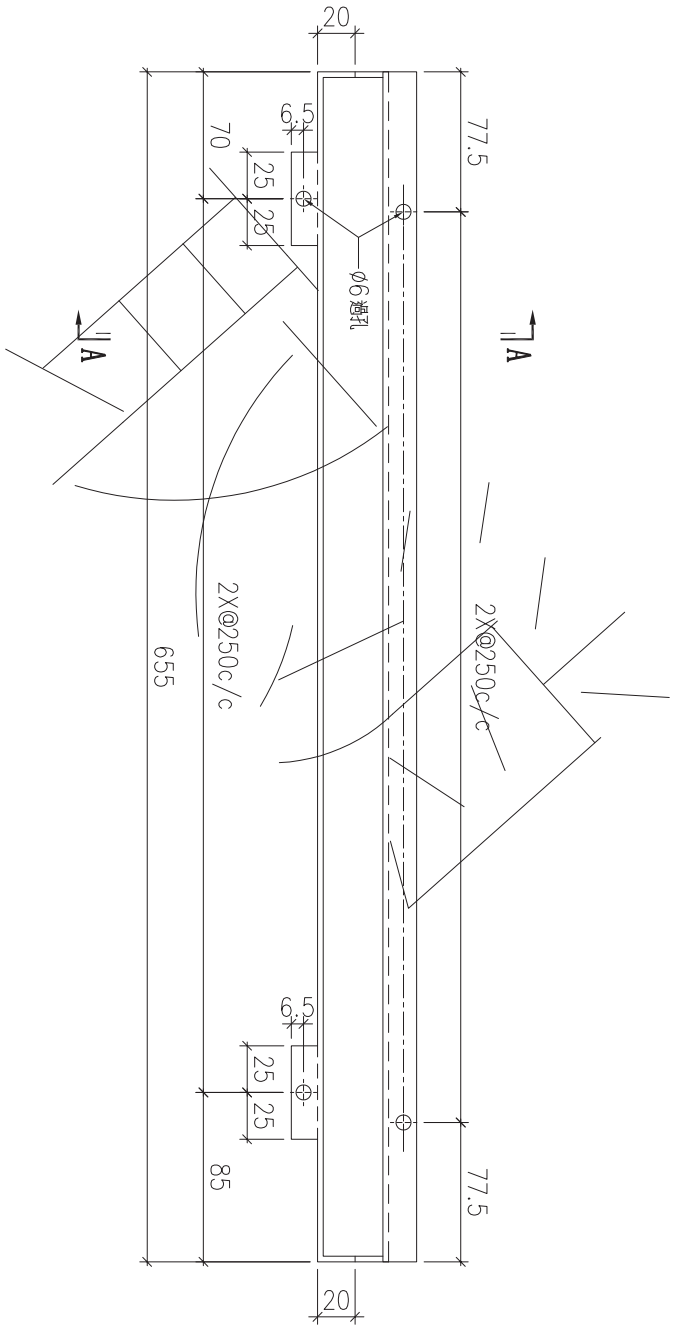

| 序號 | 物料編號 | 數量 | 安裝位置 | 樓層 |
|---|---|---|---|---|
| 01 | T2-ALC-AP81 | 2 | 見派位圖 | T2 FLAT A 25~26/F |


| 名稱 | 天花鋁板加工圖 | 制圖 | LHR | 2022.3.25 | 修改 | | | |
|---|---|---|---|---|---|---|---|---|
| 材料 | 3mm厚鋁板 (3003H14) | 復核 | - | - | 日期 | | | |
| 顏色 | EC-DG-D334232-ZD1(閃粉古銅) | 批準 | | | 圖號 | J853-ALC-AP368 | | |

美特鋁質 有限公司
MIDI Aluminium Fabricator Ltd.

| 工程號 | J853 | 地盤 | 錦上路 |
|---|---|---|---|

送地盤

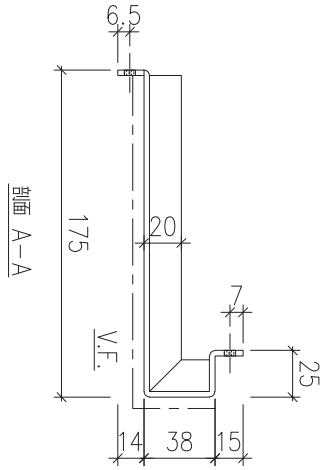

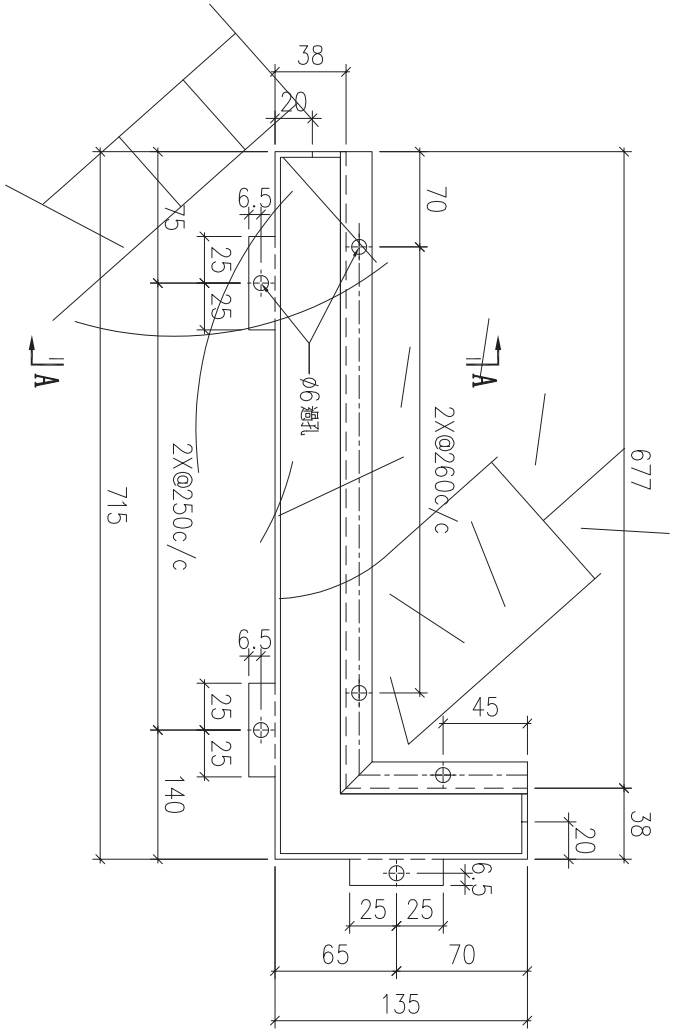

| 序號 | 物料編號 | 數量 | 安裝位置 | 樓層 |
|---|---|---|---|---|
| 01 | T2-ALC-AP82 | 2 | 見派發圖 | T2 FLAT A 25~26/F |


| 名稱 | 天花鋁板加工圖 | 制圖 | LHR | 2022.3.25 | 修改 | | | |
|---|---|---|---|---|---|---|---|---|
| 材料 | 3mm厚鋁板 (3003H14) | 復核 | - | - | 日期 | | | |
| 顏色 | EC-DG-D334232-ZD1(閃粉古銅) | 批準 | | | 圖號 | J853-ALC-AP369 | | |

美特鋁質 有限公司
MIDI Aluminium Fabricator Ltd.

| 工程號 | J853 | 地盤 | 錦上路 |
|---|---|---|---|

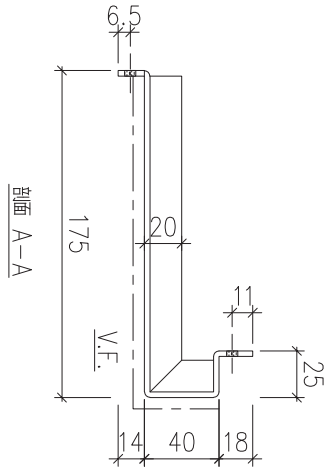



| 序號 | 物料編號 | 數量 | 安裝位置 | 樓層 |
|---|---|---|---|---|
| 01 | T2-ALC-AP86 | 4 | 見派位圖 | T2 FLAT A 25~26/F |

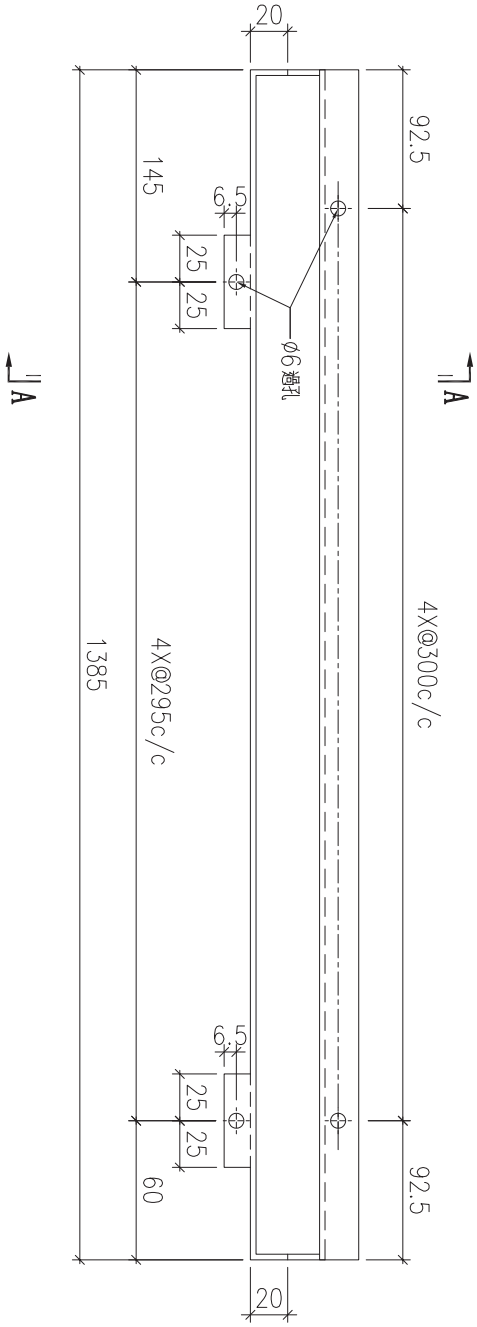
| 名稱 | 天花鋁板加工圖 | 制圖 | LHR | 2022.3.25 | 修改 | | | |
|---|---|---|---|---|---|---|---|---|
| 材料 | 3mm厚鋁板 (3003H14) | 復核 | - | - | 日期 | | | |
| 顏色 | EC-DG-D334232-ZD1(閃粉古銅) | 批準 | | | 圖號 | J853-ALC-AP370 | | |

美特鋁質 有限公司
MIDI Aluminium Fabricator Ltd.

| 工程號 | J853 | 地盤 | 錦上路 |
|---|---|---|---|



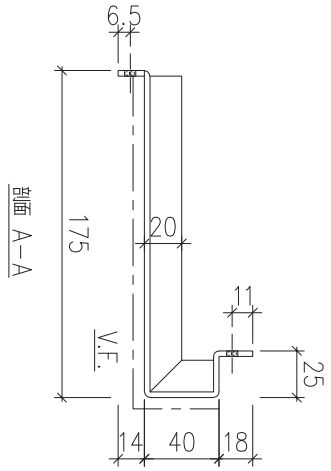


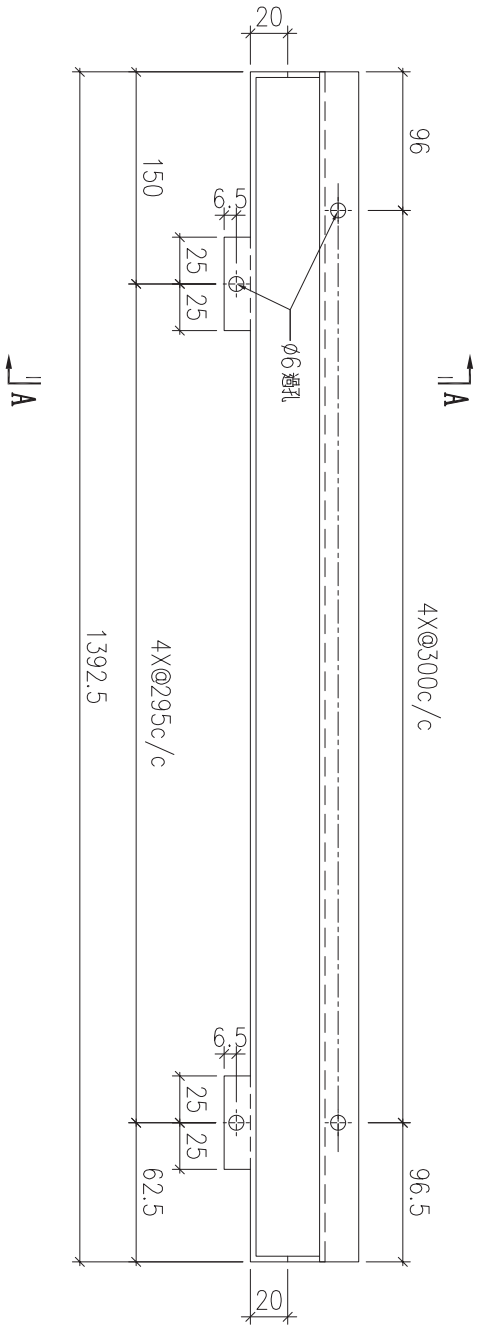

| 序號 | 物料編號 | 數量 | 安裝位置 | 樓層 |
|---|---|---|---|---|
| 01 | T2-ALC-AP87 | 2 | 見派位圖 | T2 FLAT A 25~26/F |

| 名稱 | 天花鋁板加工圖 | 制圖 | LHR | 2022.3.25 | 修改 | | | |
|---|---|---|---|---|---|---|---|---|
| 材料 | 3mm厚鋁板 (3003H14) | 復核 | - | - | 日期 | | | |
| 顏色 | EC-DG-D334232-ZD1(閃粉古銅) | 批準 | | | 圖號 | J853-ALC-AP371 | | |


美特鋁質 有限公司
MIDI Aluminium Fabricator Ltd.
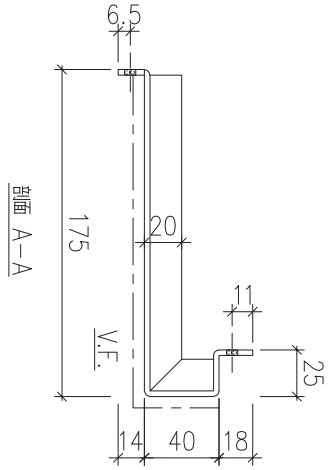
| 工程號 | J853 | 地盤 | 錦上路 |
|---|---|---|---|




剖面 A-A

送地盤

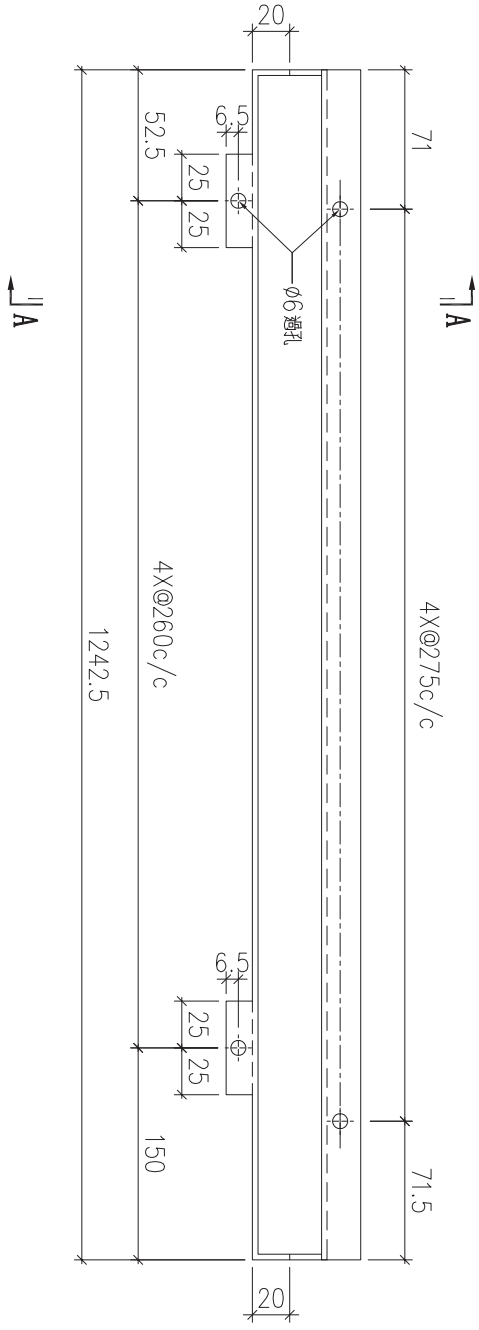



| 序號 | 物料編號 | 數量 | 安裝位置 | 樓層 |
|---|---|---|---|---|
| 01 | T2-ALC-AP88 | 2 | 見派位圖 | T2 FLAT A 25~26/F |


| 名稱 | 天花鋁板加工圖 | 制圖 | LHR | 2022.3.25 | 修改 | | | |
|---|---|---|---|---|---|---|---|---|
| 材料 | 3mm 厚鋁板 (3003H14) | 復核 | - | - | 日期 | | | |
| 顏色 | EC-DG-D334232-ZD1(閃粉古銅) | 批準 | | | 圖號 | J853-ALC-AP372 | | |

美特鋁質 有限公司
MIDI Aluminium Fabricator Ltd.

| 工程號 | J853 | 地盤 | 錦上路 |
|---|---|---|---|

送地盤

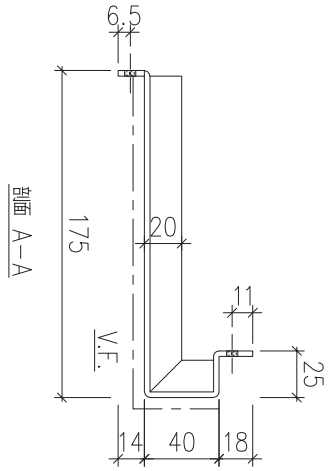

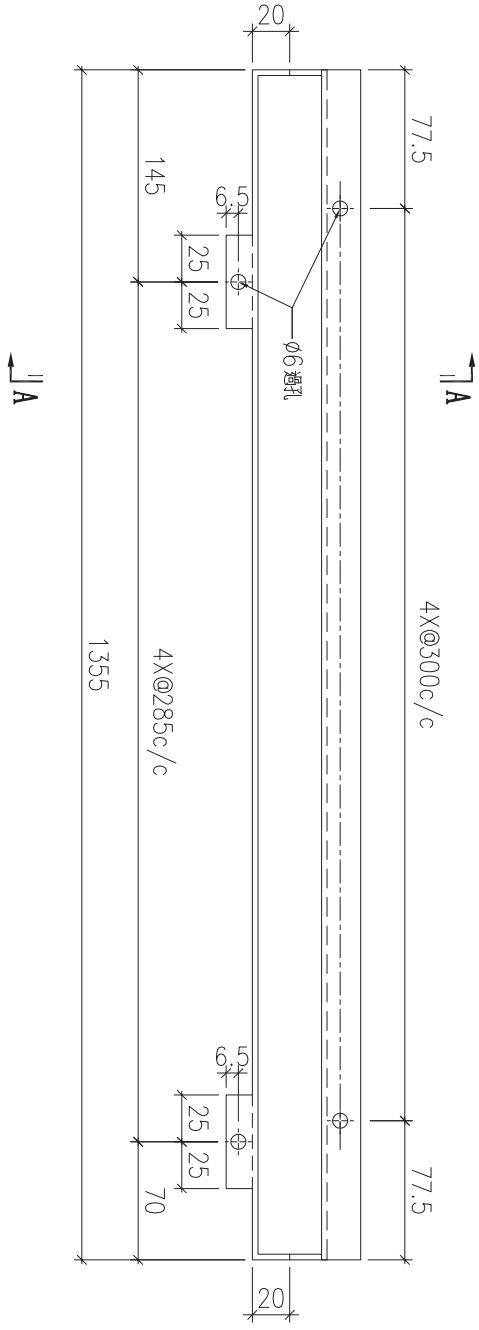

| 序號 | 物料編號 | 數量 | 安裝位置 | 樓層 |
|---|---|---|---|---|
| 01 | T3-ALC-AP86 | 12 | 見派位圖 | T3 FLAT A 18~23/F |


| 名稱 | 天花鋁板加工圖 | 制圖 | LHR | 2022.3.25 | 修改 | | | |
|---|---|---|---|---|---|---|---|---|
| 材料 | 3mm厚鋁板 (3003H14) | 復核 | - | - | 日期 | | | |
| 顏色 | EC-DG-D334232-ZD1(閃粉古銅) | 批準 | | | 圖號 | J853-ALC-AP373 | | |

美特鋁質 有限公司
MIDI Aluminium Fabricator Ltd.

| 工程號 | J853 | 地盤 | 錦上路 |
|---|---|---|---|

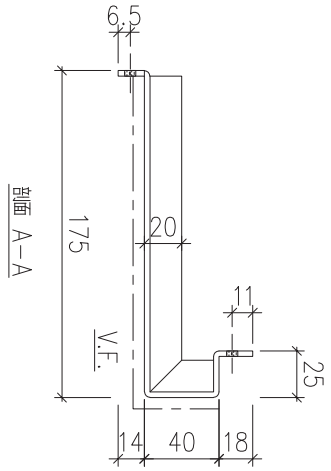



| 序號 | 物料編號 | 數量 | 安裝位置 | 樓層 |
|---|---|---|---|---|
| 01 | T3-ALC-AP87 | 6 | 見派位圖 | T3 FLAT A 18~23/F |

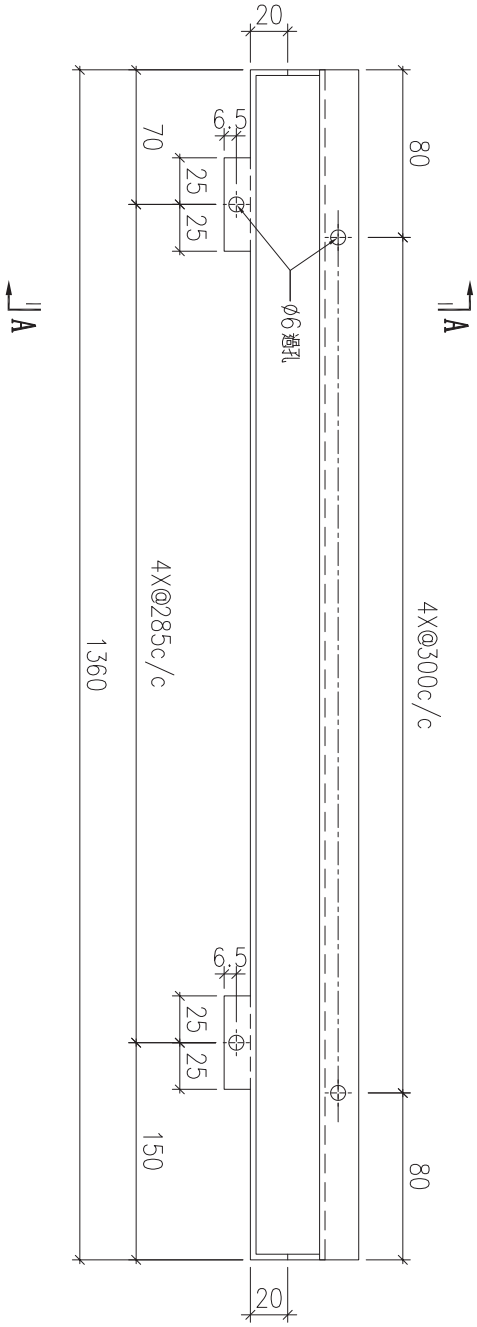
| 名稱 | 天花鋁板加工圖 | 制圖 | LHR | 2022.3.25 | 修改 | | | |
|---|---|---|---|---|---|---|---|---|
| 材料 | 3mm厚鋁板 (3003H14) | 復核 | - | - | 日期 | | | |
| 顏色 | EC-DG-D334232-ZD1(閃粉古銅) | 批準 | | | 圖號 | J853-ALC-AP374 | | |

美特鋁質 有限公司
MIDI Aluminium Fabricator Ltd.

| 工程號 | J853 | 地盤 | 錦上路 |
|---|---|---|---|

送地盤

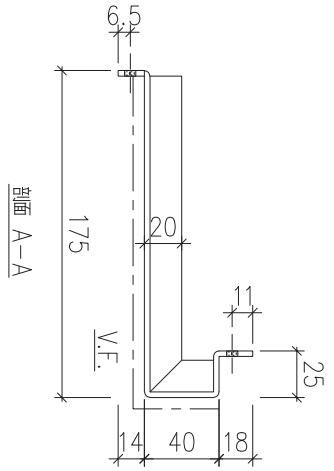

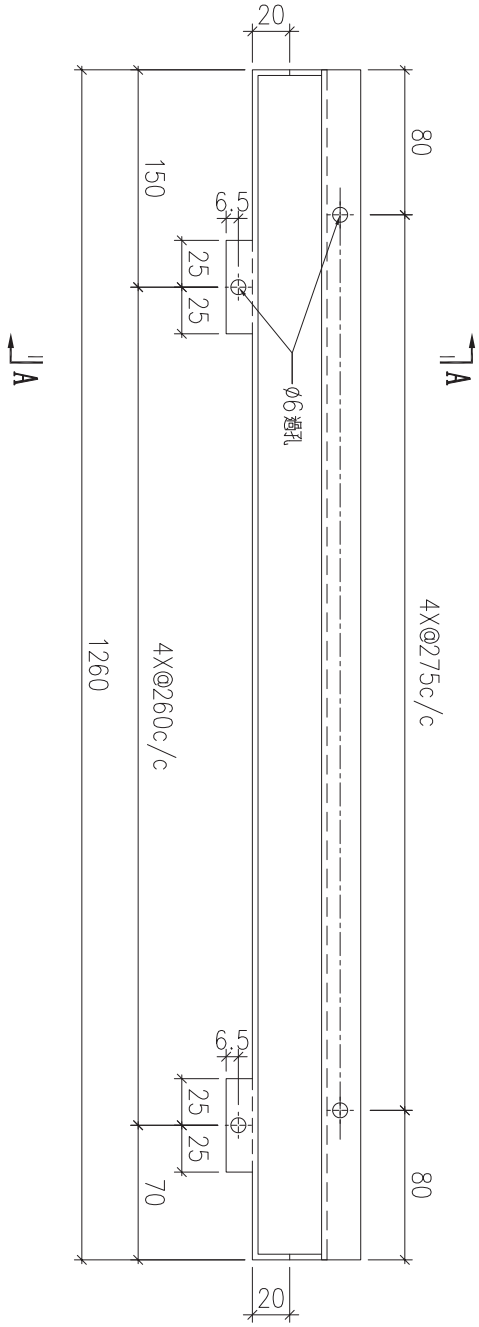



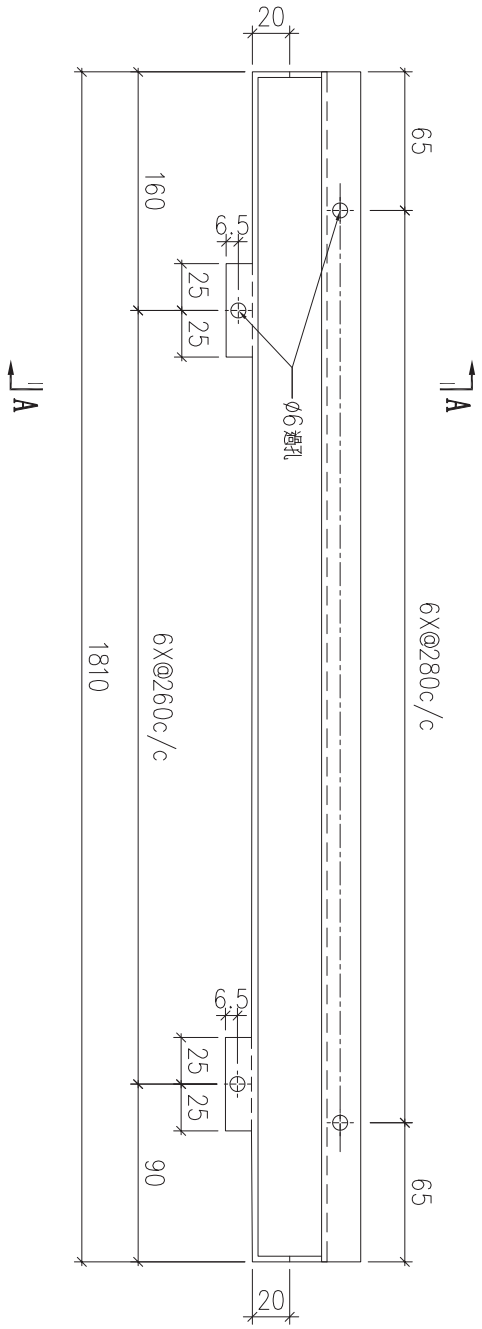

| 序號 | 物料編號 | 數量 | 安裝位置 | 樓層 |
|---|---|---|---|---|
| 01 | T3-ALC-AP88 | 6 | 見派位圖 | T3 FLAT A 18~23/F |

| 名稱 | 天花鋁板加工圖 | 制圖 | LHR | 2022.3.25 | 修改 | | | |
|---|---|---|---|---|---|---|---|---|
| 材料 | 3mm厚鋁板 (3003H14) | 復核 | - | - | 日期 | | | |
| 顏色 | EC-DG-D334232-ZD1(閃粉古銅) | 批準 | | | 圖號 | J853-ALC-AP375 | | |

美特鋁質 有限公司
MIDI Aluminium Fabricator Ltd.

| 工程號 | J853 | 地盤 | 錦上路 |
|---|---|---|---|

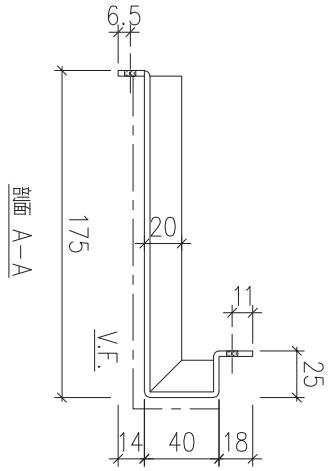



| 序號 | 物料編號 | 數量 | 安裝位置 | 樓層 |
|---|---|---|---|---|
| 01 | T1-ALC-AP57 | 14 | 派位圖 | T1 FLAT A 6~22/F |


| 名稱 | 天花鋁板加工圖 | 制圖 | LHR | 2022.3.29 | 修改 | | | |
|---|---|---|---|---|---|---|---|---|
| 材料 | 3mm厚鋁板 (3003H14) | 復核 | - | - | 日期 | | | |
| 顏色 | EC-DG-D334232-ZD1(閃粉古銅) | 批準 | | | 圖號 | J853-ALC-AP376 | | |

美特鋁質 有限公司
MIDI Aluminium Fabricator Ltd.

| 工程號 | J853 | 地盤 | 錦上路 |
|---|---|---|---|



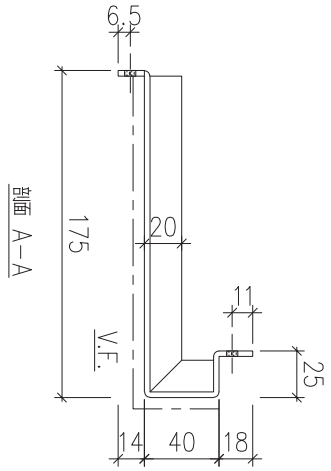


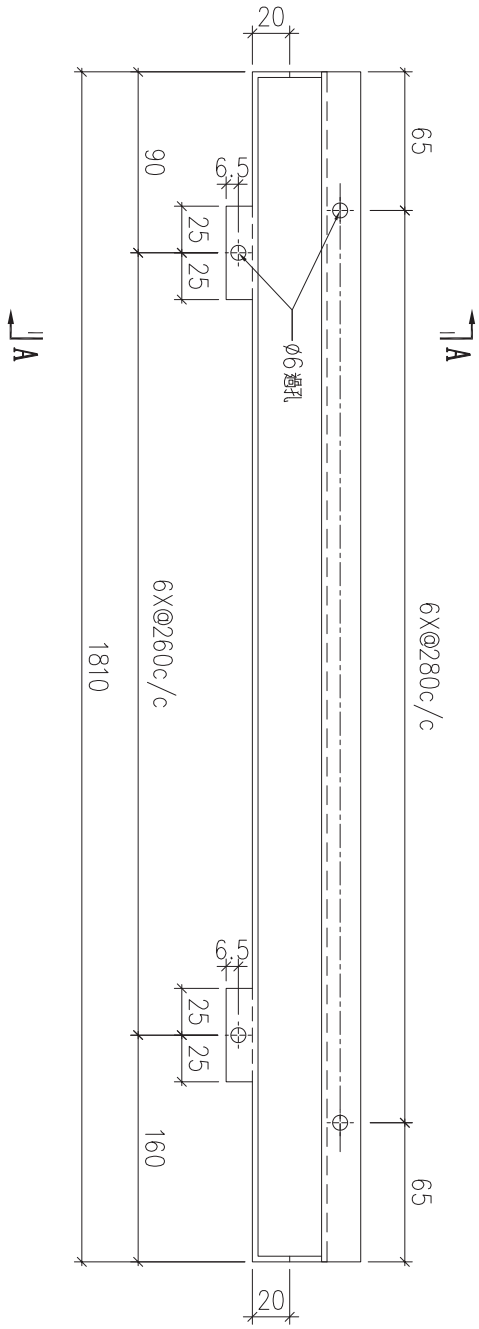
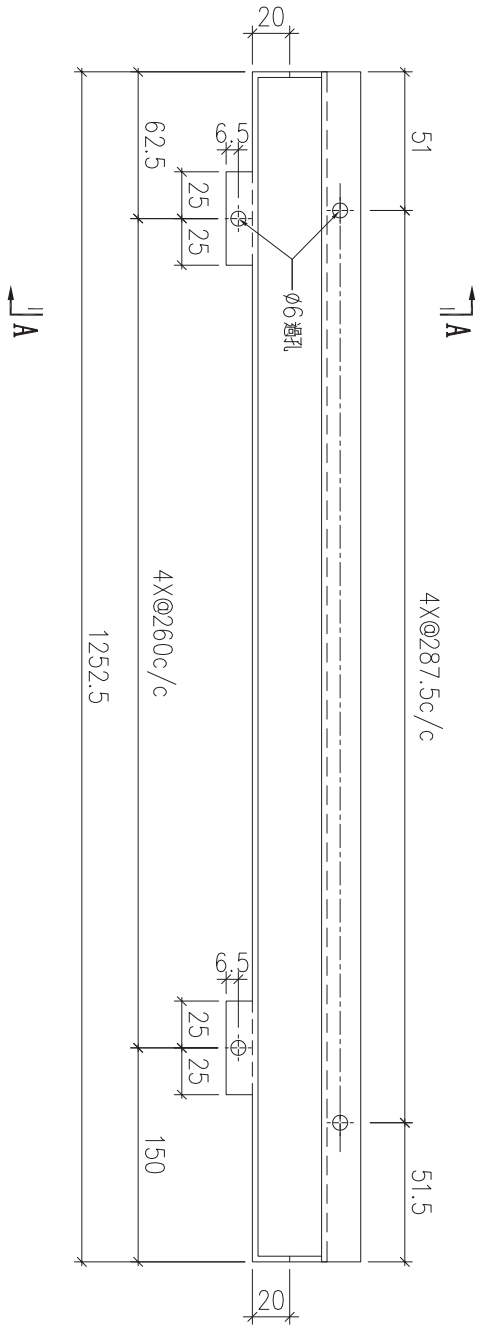

| 序號 | 物料編號 | 數量 | 安裝位置 | 樓層 |
|---|---|---|---|---|
| 01 | T1-ALC-AP57 | 14 | 詳位圖 | T1 FLAT A 6~22/F |

| 名稱 | 天花鋁板加工圖 | 制圖 | LHR | 2022.3.29 | 修改 | | | |
|---|---|---|---|---|---|---|---|---|
| 材料 | 3mm厚鋁板 (3003H14) | 復核 | - | - | 日期 | | | |
| 顏色 | EC-DG-D334232-ZD1(閃粉古銅) | 批準 | | | 圖號 | J853-ALC-AP377 | | |

美特鋁質 有限公司
MIDI Aluminium Fabricator Ltd.

| 工程號 | J853 | 地盤 | 錦上路 |
|---|---|---|---|

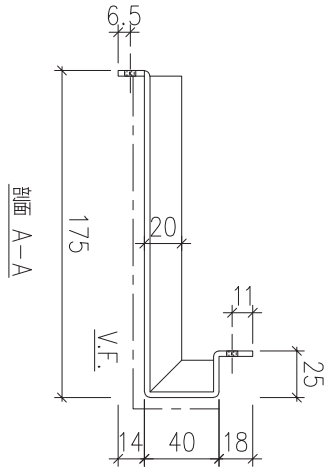



| 序號 | 物料編號 | 數量 | 安裝位置 | 樓層 |
|---|---|---|---|---|
| 01 | T1-ALC-AP36 | 約15塊位圖 | | T1 FLAT B 6~23/F |


| 名稱 | 天花鋁板加工圖 | 制圖 | LHR | 2022.3.29 | 修改 | | | |
|---|---|---|---|---|---|---|---|---|
| 材料 | 3mm厚鋁板 (3003H14) | 復核 | - | - | 日期 | | | |
| 顏色 | EC-DG-D334232-ZD1(閃粉古銅) | 批準 | | | 圖號 | J853-ALC-AP378 | | |

美特鋁質 有限公司
MIDI Aluminium Fabricator Ltd.

| 工程號 | J853 | 地盤 | 錦上路 |
|---|---|---|---|

送地盤

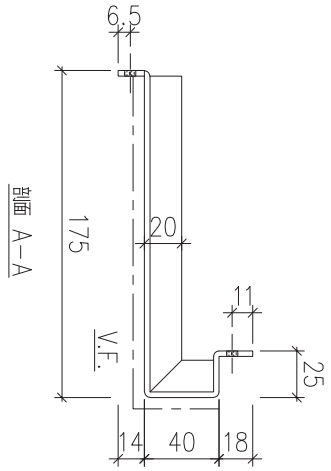

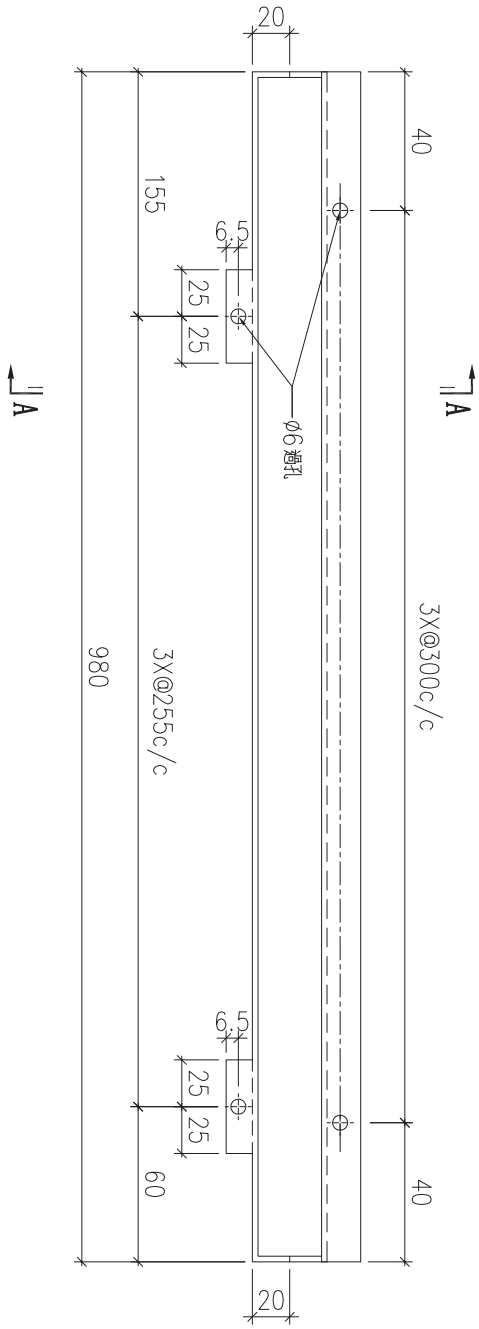

| 序號 | 物料編號 | 數量 | 安裝位置 | 樓層 |
|---|---|---|---|---|
| 01 | T1-ALC-AP50 | 約15塊 | 詳位圖 | T1 FLAT A 6~23/F |

| 名稱 | 天花鋁板加工圖 | 制圖 | LHR | 2022.3.30 | 修改 | | | |
|---|---|---|---|---|---|---|---|---|
| 材料 | 3mm厚鋁板 (3003H14) | 復核 | - | - | 日期 | | | |
| 顏色 | EC-DG-D334232-ZD1(閃粉古銅) | 批準 | | | 圖號 | J853-ALC-AP379 | | |


美特鋁質 有限公司
MIDI Aluminium Fabricator Ltd.

|---|---|---|


送地盤

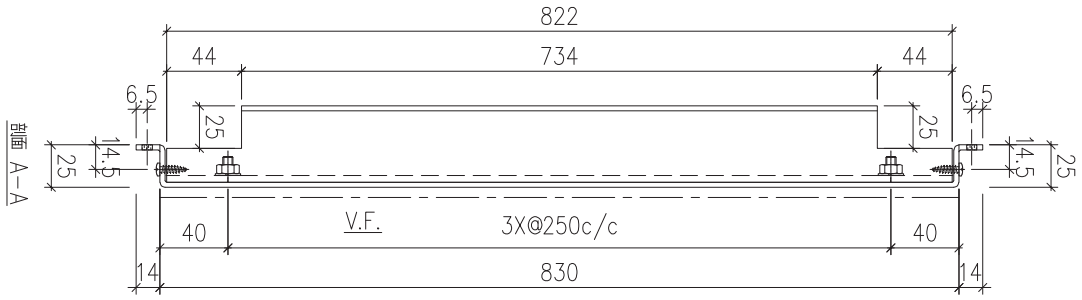


B

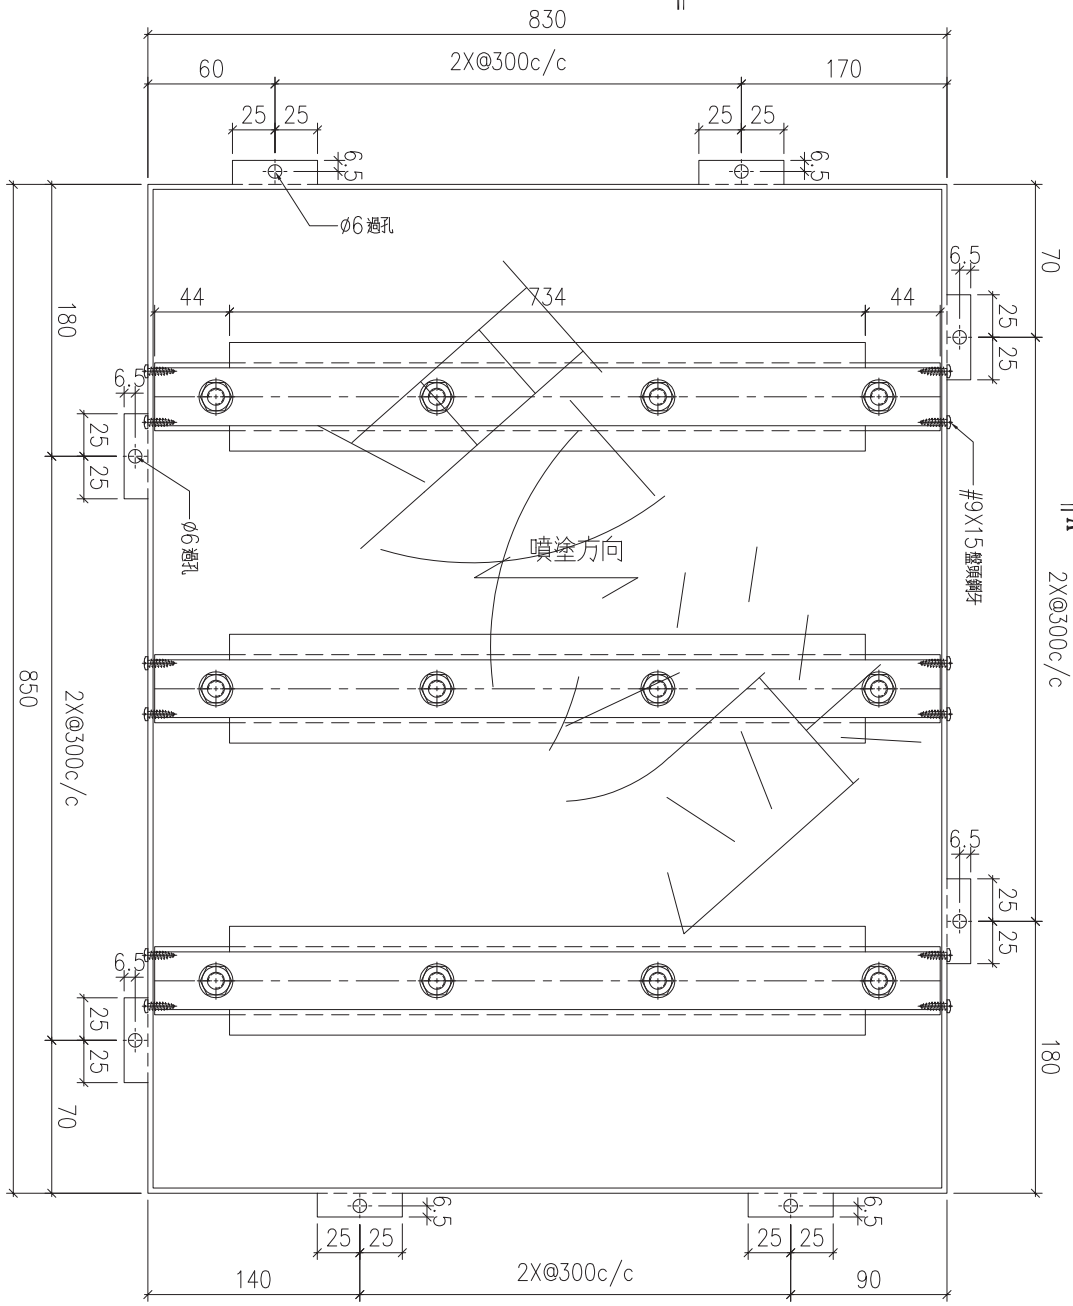


B

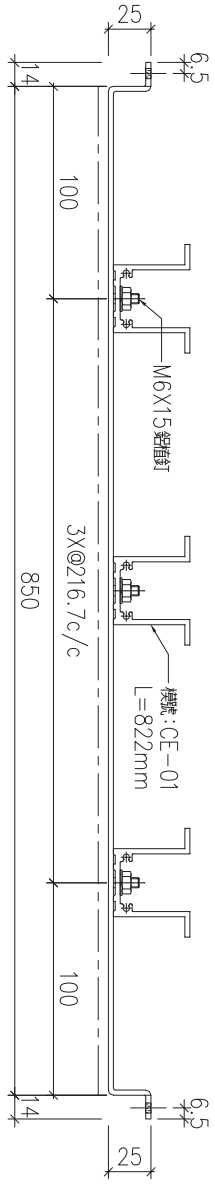



| 序號 | 物料編號 | 數量 | 安裝位置 | 樓層 |
|---|---|---|---|---|
| 01 | T2-ALC-AP05 | 10 | 見派位圖 | T2 FLAT A 6~17/F |
| 02 | T3-ALC-AP05 | 10 | 見派位圖 | T3 FLAT A 6~17/F |


| 名稱 | 天花鋁板加工圖 | 制圖 | LHR | 2022.2.19 | 修改 | A | | |
|---|---|---|---|---|---|---|---|---|
| 材料 | 3mm厚鋁板 (3003H14) | 復核 | - | - | 日期 | 2022.3.24 | | |
| 顏色 | EC-DG-D334232-ZD1(閃粉古銅) | 批準 | | | 圖號 | J853-ALC-AP302 | | |

美特鋁質 有限公司
MIDI Aluminium Fabricator Ltd.

| 工程號 | J853 | 地盤 | 錦上路 |
|---|---|---|---|

送地盤

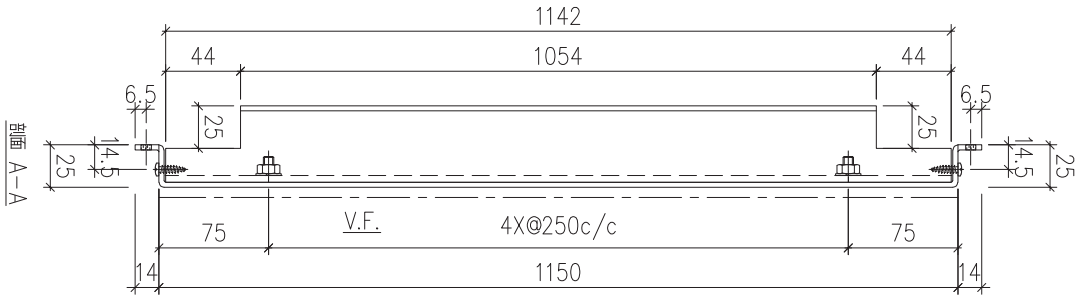

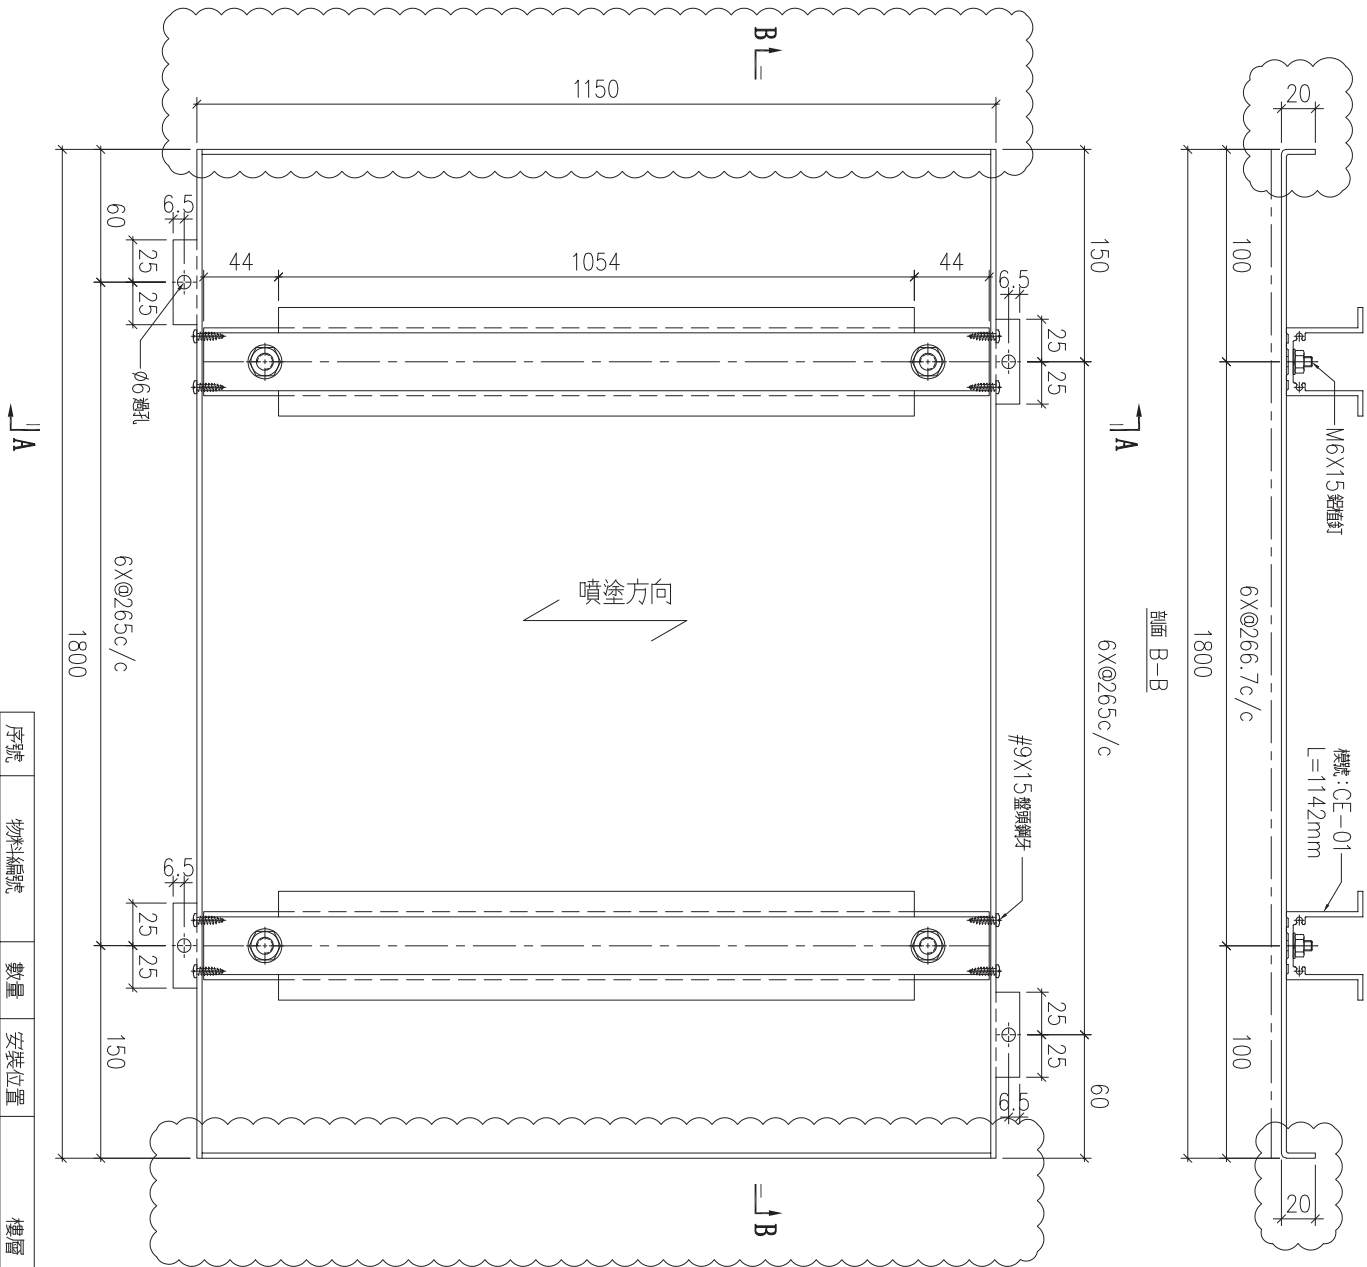

| 序號 | 物料編號 | 數量 | 安裝位置 | 樓層 |
|---|---|---|---|---|
| 01 | T2-ALC-AP11 | 9 | 見派位圖 | T2 FLAT A 6~16/F |
| 02 | T3-ALC-AP11 | 9 | 見派位圖 | T3 FLAT A 6~16/F |


| 名稱 | 天花鋁板加工圖 | 制圖 | LHR | 2022.2.19 | 修改 | A | B | |
|---|---|---|---|---|---|---|---|---|
| 材料 | 3mm厚鋁板 (3003H14) | 復核 | - | - | 日期 | 2022.04.06 | 2022.5.27 | |
| 顏色 | ECW3D993332s-ZD1(素色白色) | 批準 | | | 圖號 | J853-ALC-AP303 | | |

美特鋁質 有限公司
MIDI Aluminium Fabricator Ltd.

| 工程號 | J853 | 地盤 | 錦上路 |
|---|---|---|---|

送地盤

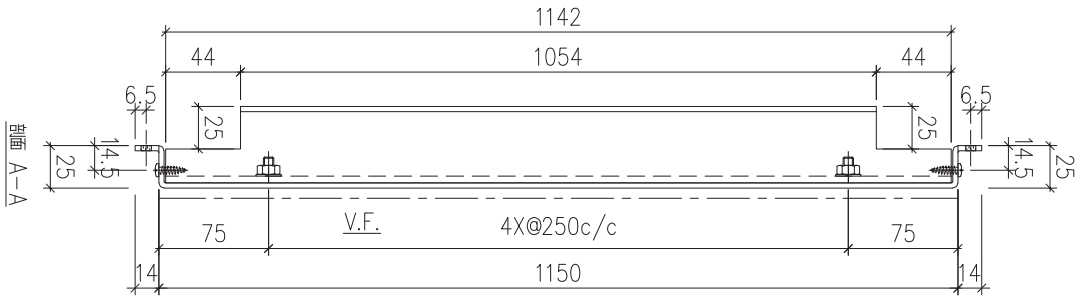

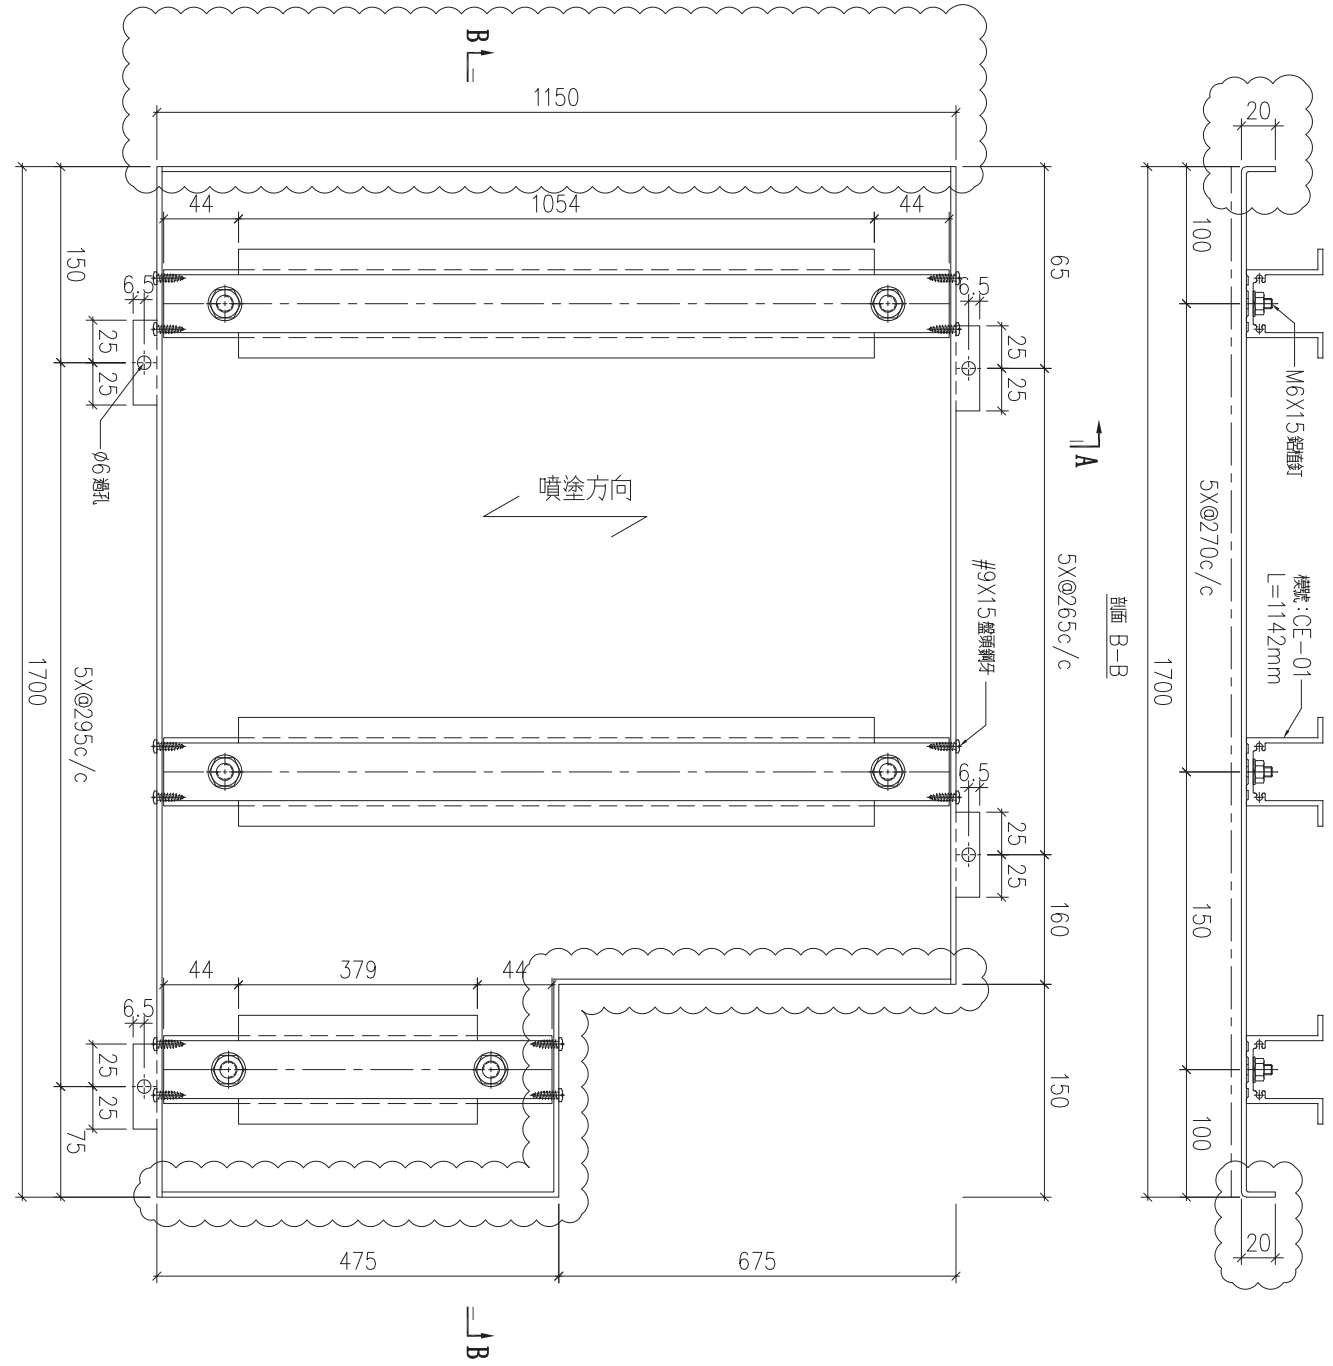
| 序號 | 物料編號 | 數量 | 安裝位置 | 樓層 |
|---|---|---|---|---|
| 01 | T2-ALC-AP17 | 9 | 見派位圖 | T2 FLAT D 6~16/F |
| 02 | T3-ALC-AP17 | 9 | 見派位圖 | T3 FLAT D 6~16/F |


| 名稱 | 天花鋁板加工圖 | 制圖 | LHR | 2022.2.19 | 修改 | A | B | |
|---|---|---|---|---|---|---|---|---|
| 材料 | 3mm 厚鋁板 (3003H14) | 復核 | - | - | 日期 | 2022.04.06 | 2022.5.27 | |
| 顏色 | ECW3D993332s-ZD1(素色白色) | 批準 | | | 圖號 | J853-ALC-AP304 | | |


美特鋁質 有限公司
MIDI Aluminium Fabricator Ltd.

| 工程號 | J853 | 地盤 | 錦上路 |
|---|---|---|---|

送地盤

| 序號 | 物料編號 | 數量 | 安裝位置 | 樓層 |
|---|---|---|---|---|
| 01 | T2-ALC-AP23 | 10 | 見派位圖 | T2 FLAT D 6~17/F |
| 02 | T2-ALC-AP23 | 10 | 見派位圖 | T2 FLAT A 6~17/F |
| 03 | T2-ALC-AP23 | 8 | 見派位圖 | T2 FLAT A 17~25/F |
| 04 | T3-ALC-AP23 | 18 | 見派位圖 | T3 FLAT A 6~25/F |

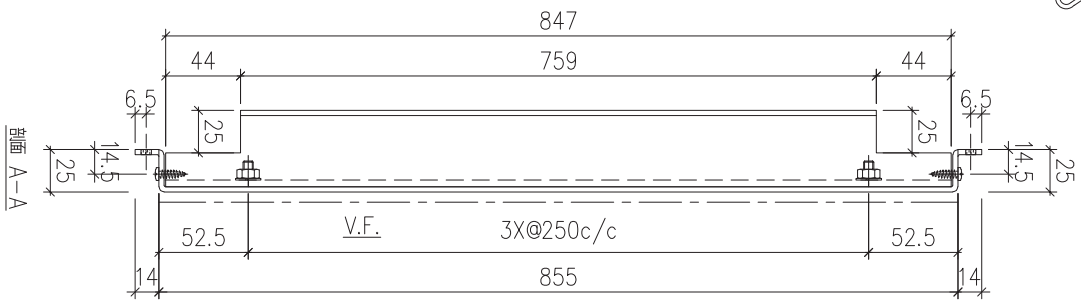

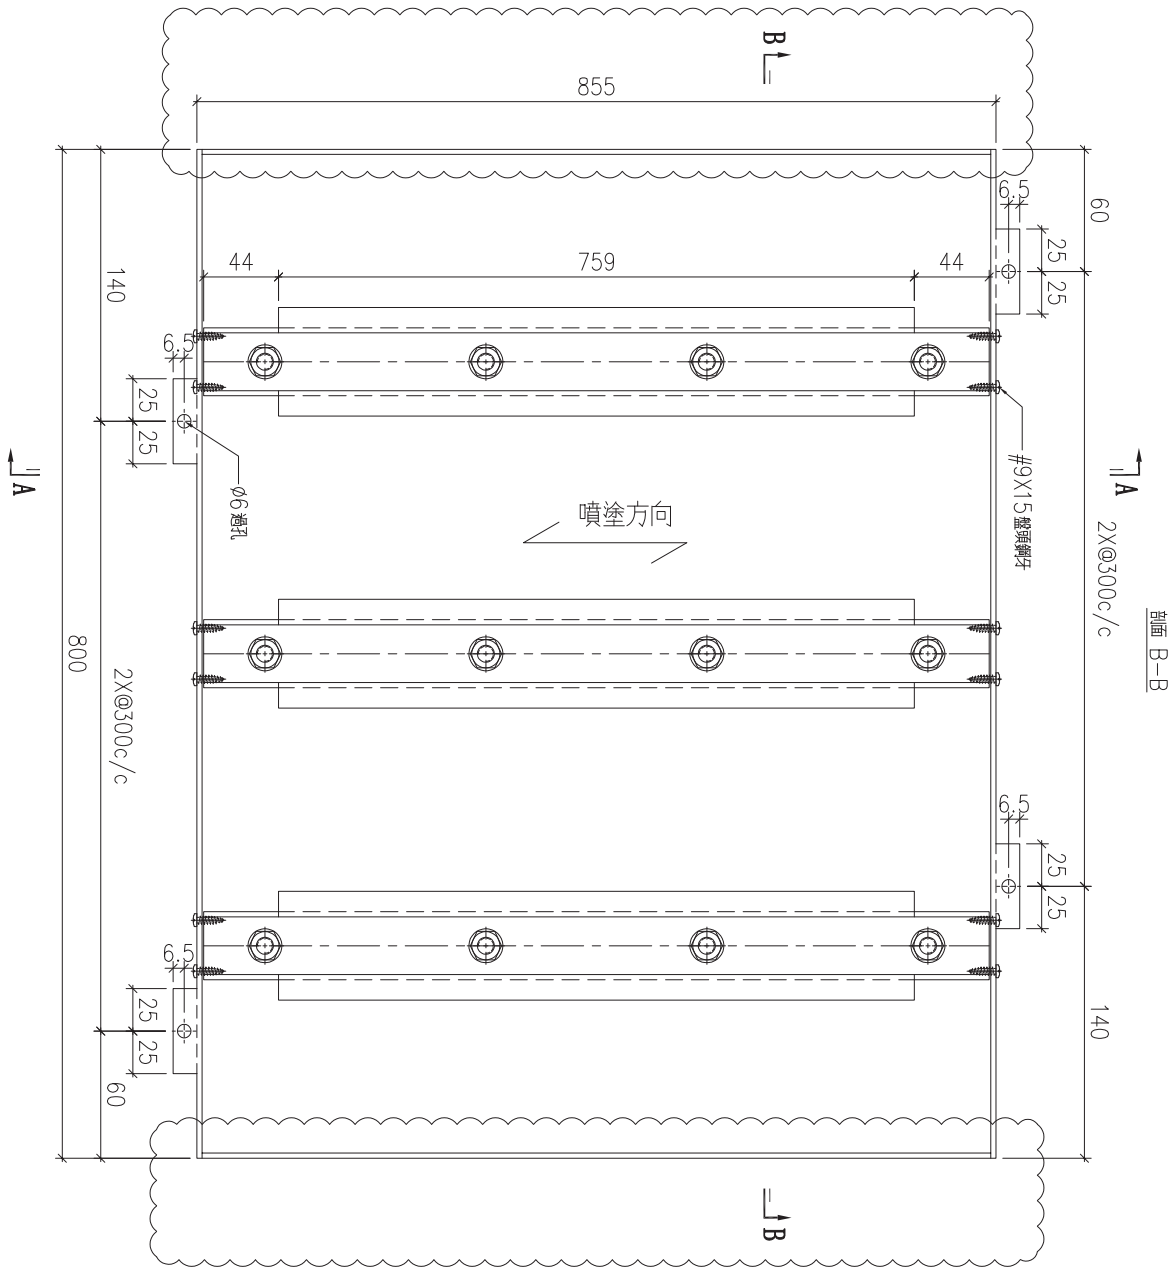



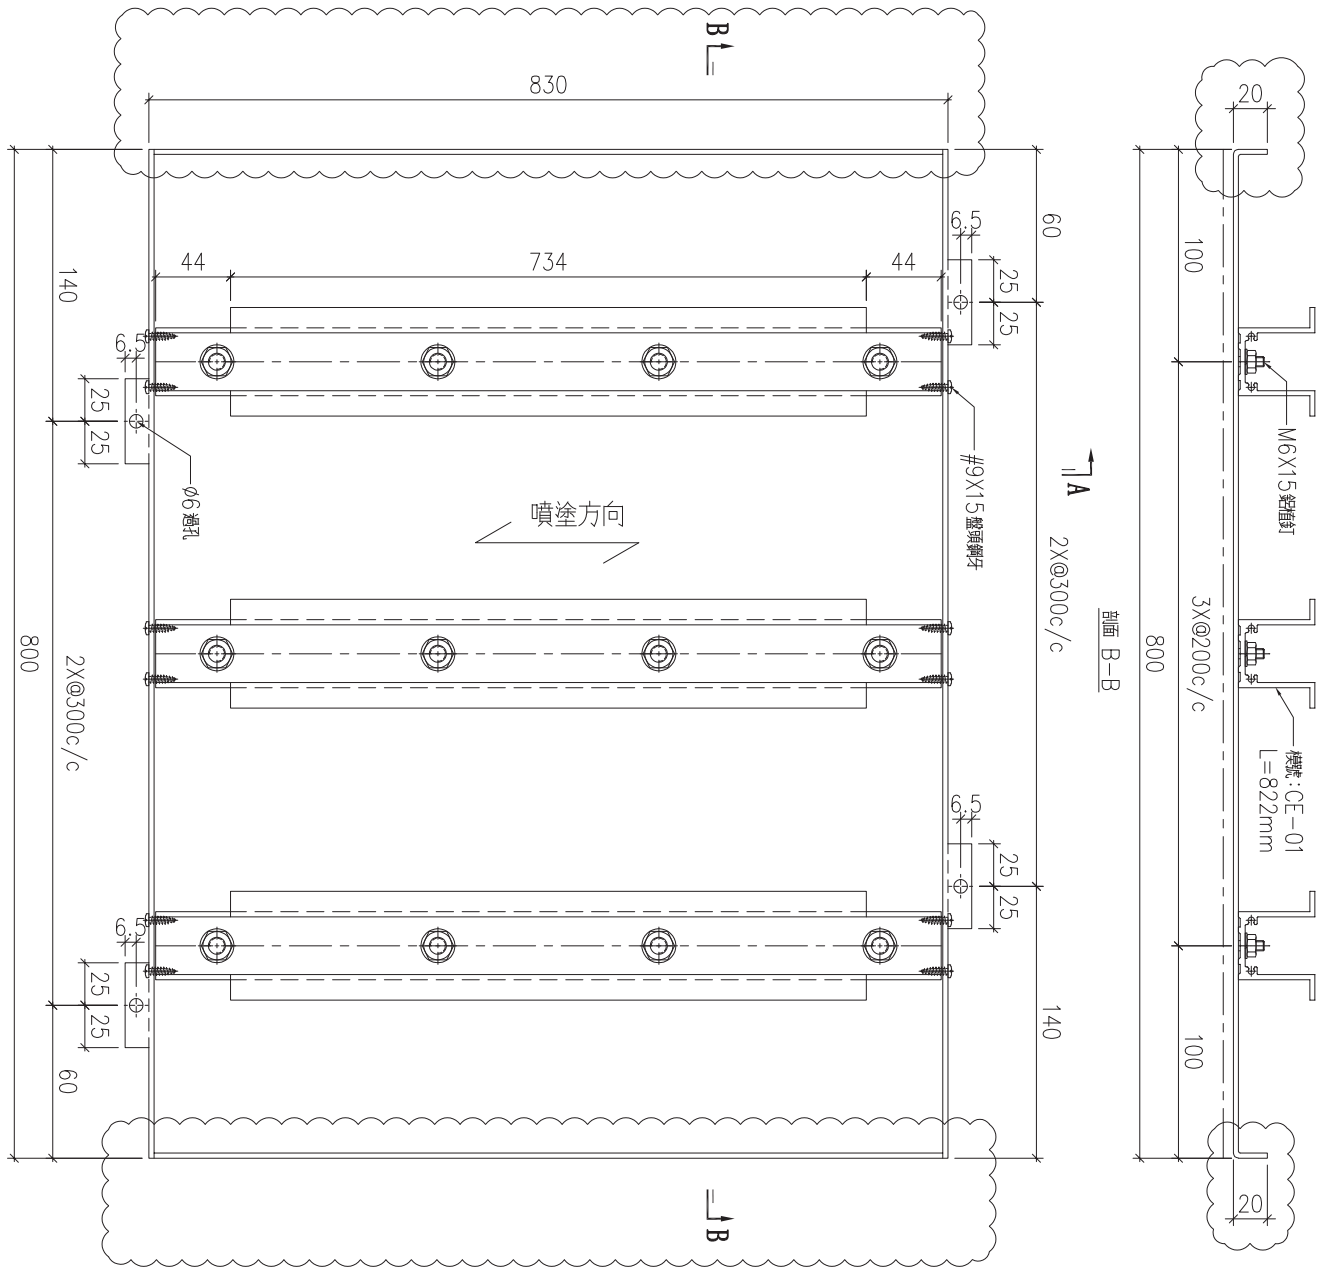

| 名稱 | 天花鋁板加工圖 | 制圖 | LHR | 2022.2.19 | 修改 | A | B | C |
|---|---|---|---|---|---|---|---|---|
| 材料 | 3mm厚鋁板 (3003H14) | 復核 | - | - | 日期 | 2022.3.24 | 2022.04.06 | 2022.5.27 |
| 顏色 | ECW3D993332s-ZD1(素色白色) | 批準 | | | 圖號 | J853-ALC-AP305 | | |

美特鋁質 有限公司
MIDI Aluminium Fabricator Ltd.

| 工程號 | J853 | 地盤 | 錦上路 |
|---|---|---|---|

送地盤

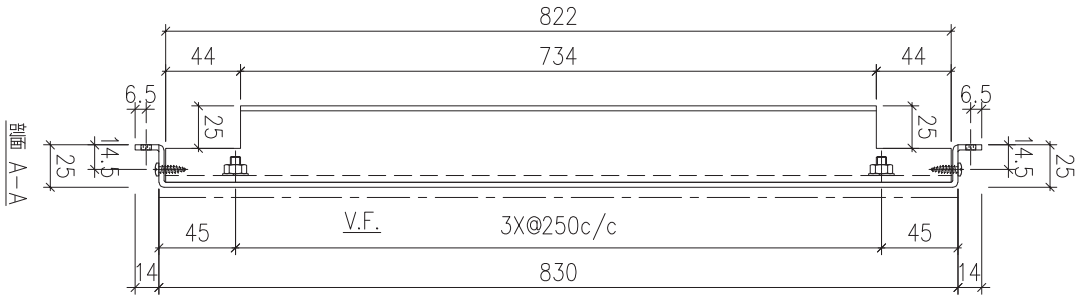



| 序號 | 物料編號 | 數量 | 安裝位置 | 樓層 |
|---|---|---|---|---|
| 01 | T2-ALC-AP28 | 18 | 見派位圖 | T2 FLAT B 6~26/F |
| 02 | T3-ALC-AP28 | 18 | 見派位圖 | T3 FLAT B 6~26/F |


| 名稱 | 天花鋁板加工圖 | 制圖 | LHR | 2022.2.19 | 修改 | A | B | |
|---|---|---|---|---|---|---|---|---|
| 材料 | 3mm厚鋁板 (3003H14) | 復核 | - | - | 日期 | 2022.04.06 | 2022.5.27 | |
| 顏色 | ECW3D993332s-ZD1(素色白色) | 批準 | | | 圖號 | J853-ALC-AP306 | | |

美特鋁質 有限公司
MIDI Aluminium Fabricator Ltd.

| 工程號 | J853 | 地盤 | 錦上路 |
|---|---|---|---|

送地盤

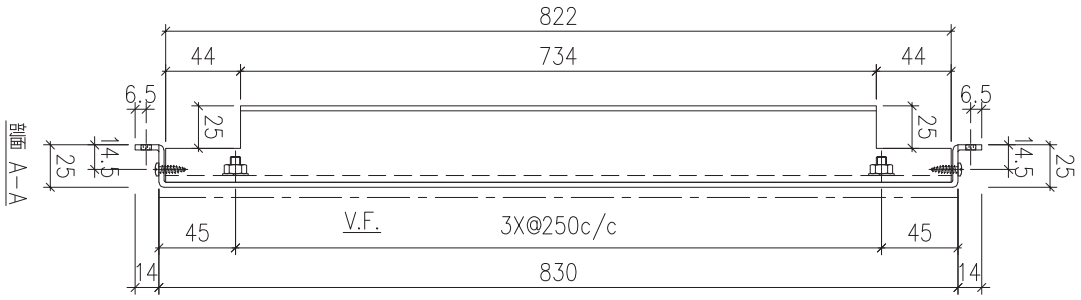

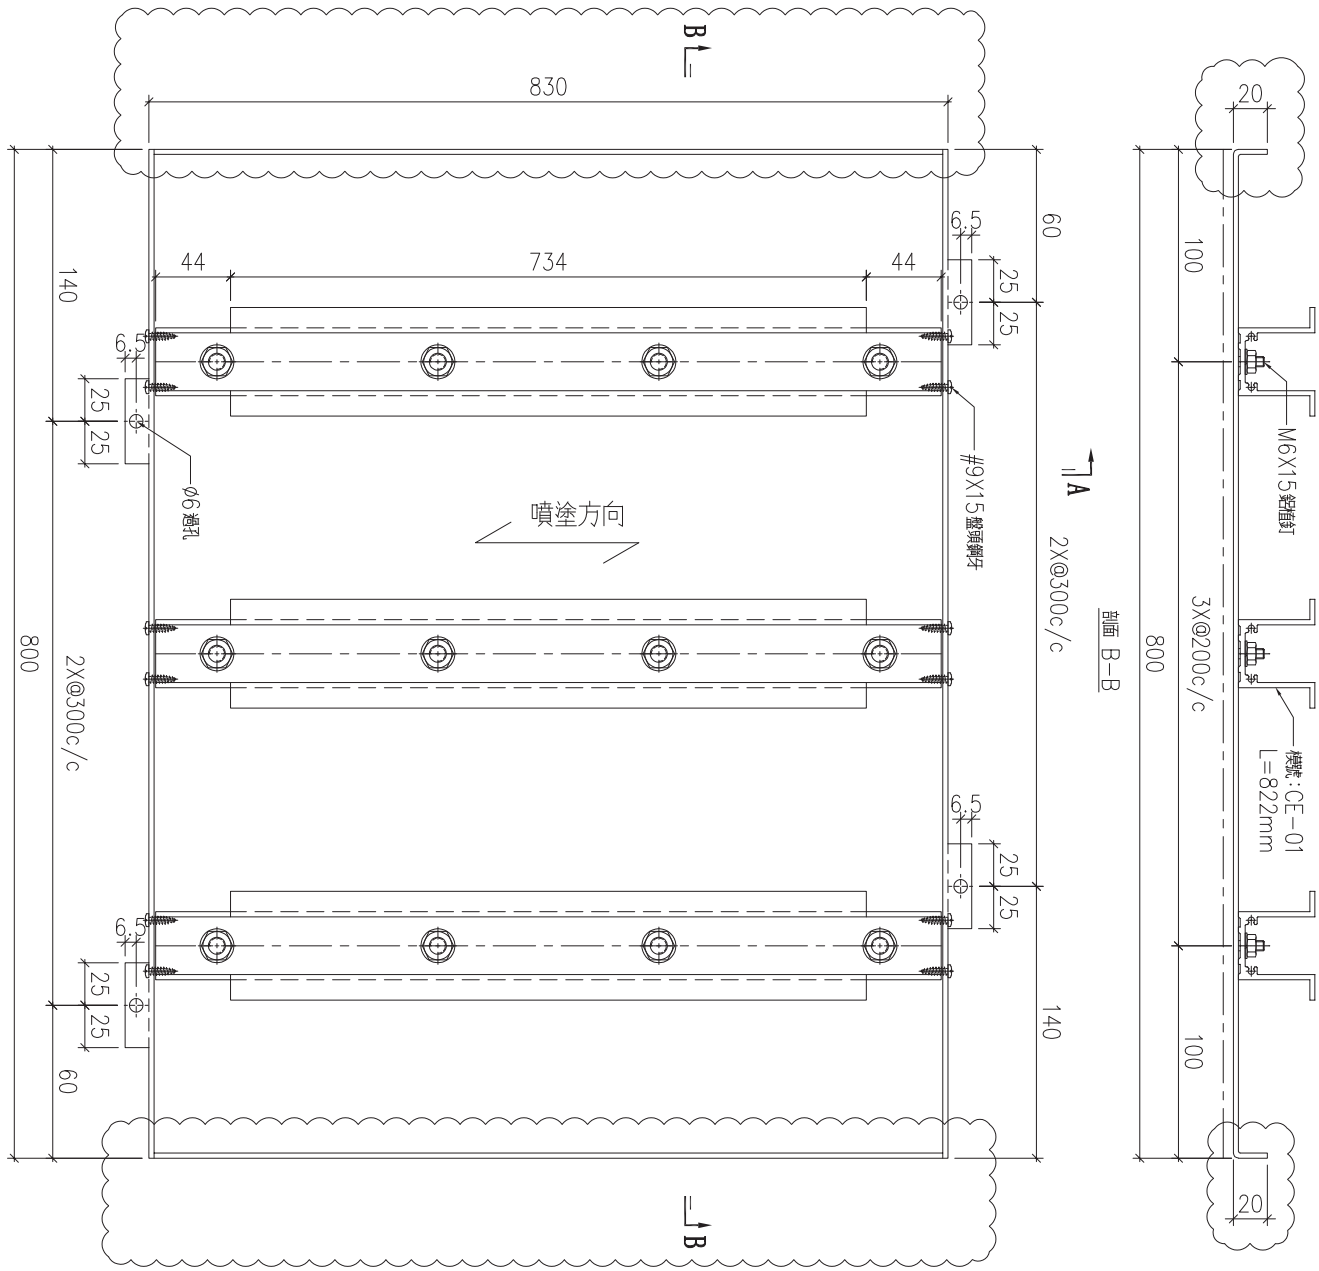

| 序號 | 物料編號 | 數量 | 安裝位置 | 樓層 |
|---|---|---|---|---|
| 01 | T2-ALC-AP45 | 18 | 見派位圖 | T2 FLAT C 6~26/F |
| 02 | T3-ALC-AP45 | 18 | 見派位圖 | T3 FLAT C 6~26/F |


| 名稱 | 天花鋁板加工圖 | 制圖 | LHR | 2022.2.19 | 修改 | A | B | |
|---|---|---|---|---|---|---|---|---|
| 材料 | 3mm厚鋁板 (3003H14) | 復核 | - | - | 日期 | 2022.04.06 | 2022.5.27 | |
| 顏色 | ECW3D993332s-ZD1(素色白色) | 批準 | | | 圖號 | J853-ALC-AP307 | | |

美特鋁質 有限公司
MIDI Aluminium Fabricator Ltd.

| 工程號 | J853 | 地盤 | 錦上路 |
|---|---|---|---|

送地盤

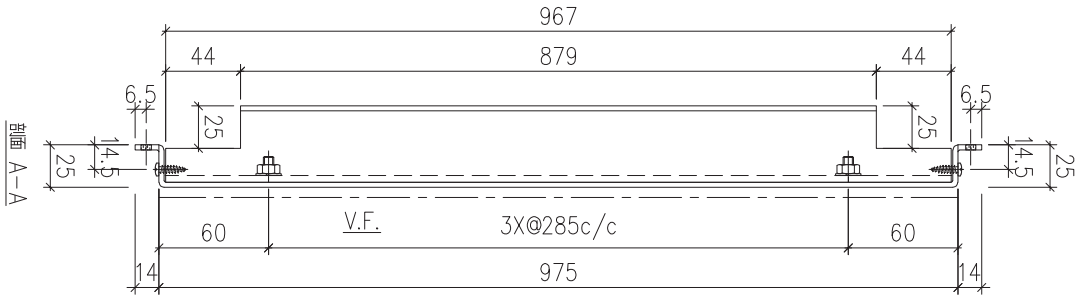

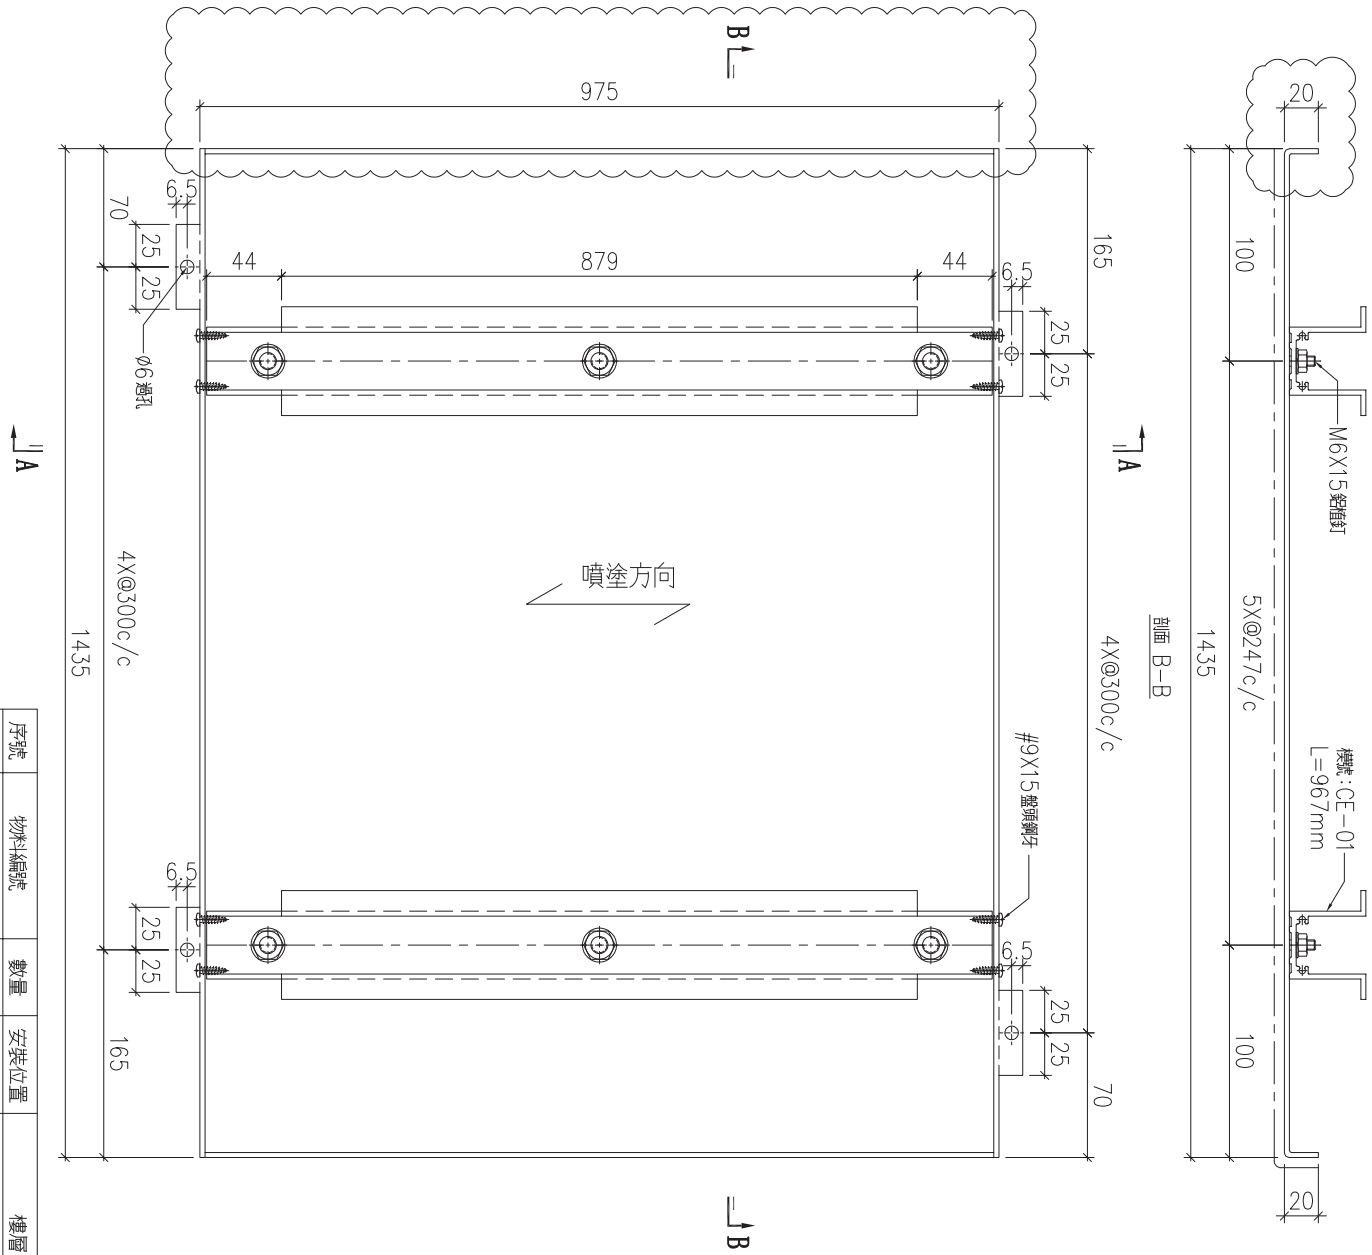

| 序號 | 物料編號 | 數量 | 安裝位置 | 樓層 |
|---|---|---|---|---|
| 01 | T2-ALC-AP35 | 18 | 見派位圖 | T2 FLAT B 6~26/F |
| 02 | T3-ALC-AP35 | 18 | 見派位圖 | T3 FLAT B 6~26/F |


| 名稱 | 天花鋁板加工圖 | 制圖 | LHR | 2022.2.19 | 修改 | A | B | |
|---|---|---|---|---|---|---|---|---|
| 材料 | 3mm厚鋁板 (3003H14) | 復核 | - | - | 日期 | 2022.04.06 | 2022.5.27 | |
| 顏色 | ECW3D993332s-ZD1(素色白色) | 批準 | | | 圖號 | J853-ALC-AP308 | | |

美特鋁質 有限公司
MIDI Aluminium Fabricator Ltd.

| 工程號 | J853 | 地盤 | 錦上路 |
|---|---|---|---|

送地盤

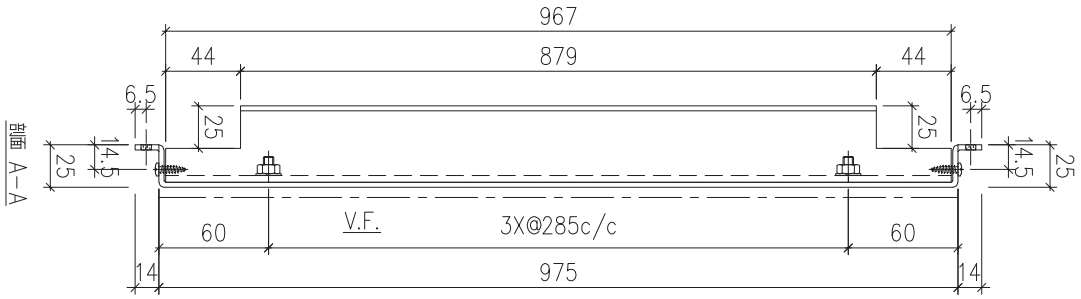

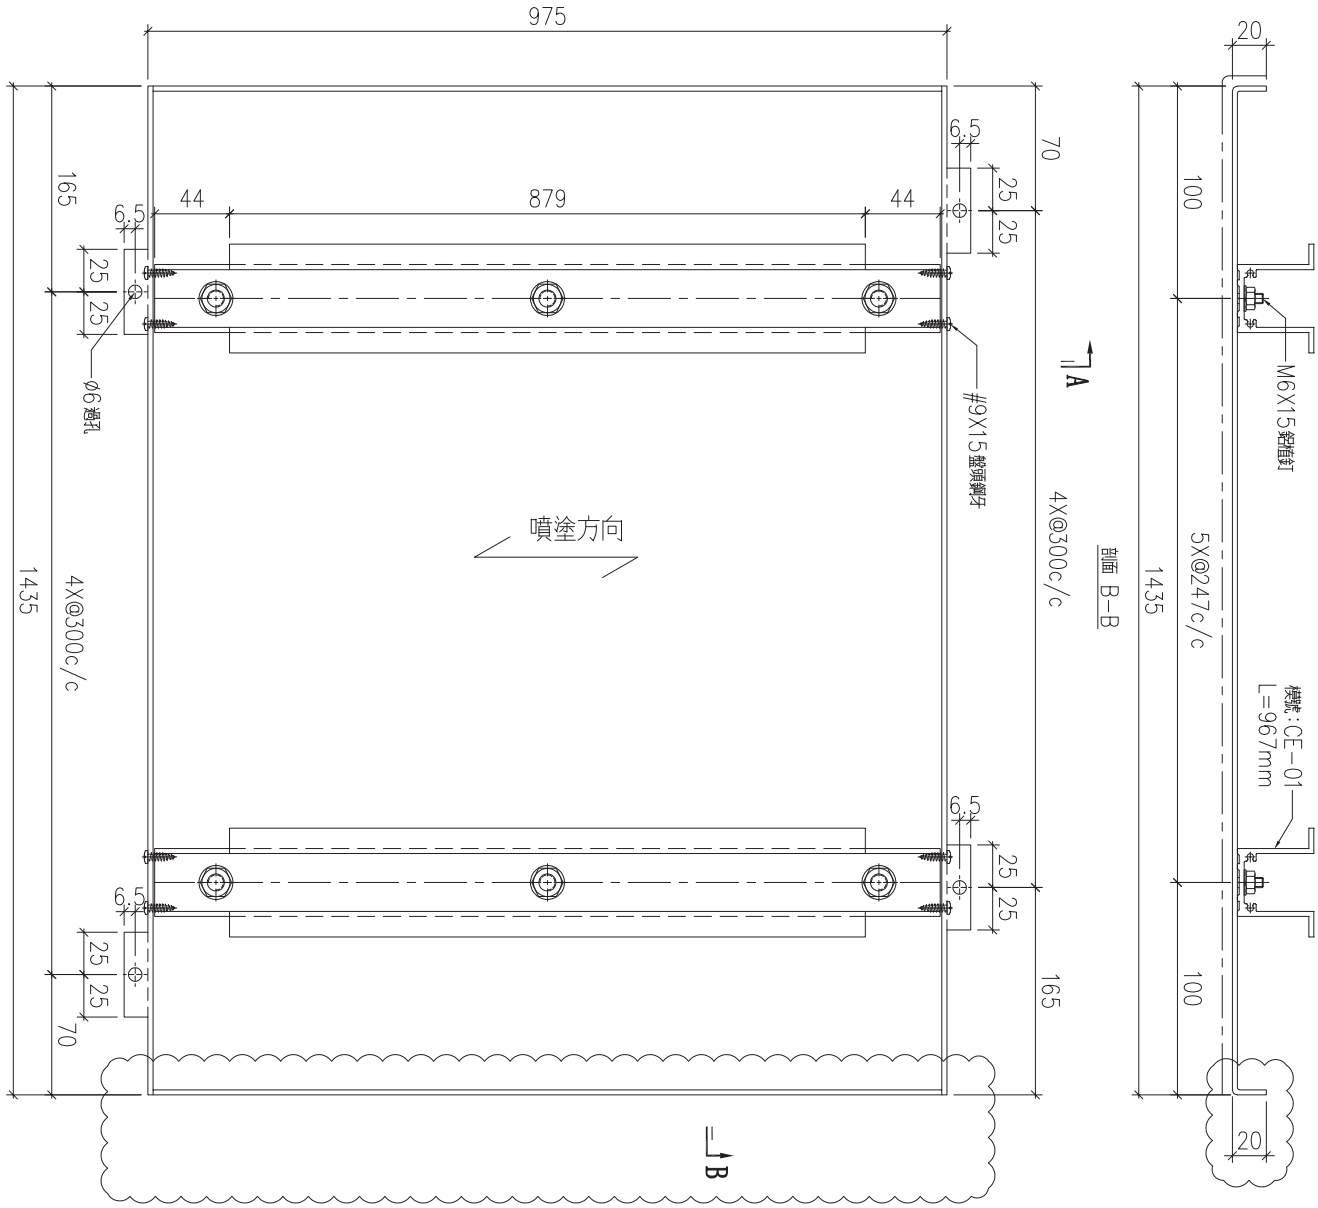

| 序號 | 物料編號 | 數量 | 安裝位置 | 樓層 |
|---|---|---|---|---|
| 01 | T2-ALC-AP36 | 18 | 見派位圖 | T2 FLAT B 6~26/F |
| 02 | T3-ALC-AP36 | 18 | 見派位圖 | T3 FLAT B 6~26/F |


| 名稱 | 天花鋁板加工圖 | 制圖 | LHR | 2022.2.19 | 修改 | A | B | |
|---|---|---|---|---|---|---|---|---|
| 材料 | 3mm厚鋁板 (3003H14) | 復核 | - | - | 日期 | 2022.04.06 | 2022.5.27 | |
| 顏色 | ECW3D993332s-ZD1(素色白色) | 批準 | | | 圖號 | J853-ALC-AP309 | | |

美特鋁質 有限公司
MIDI Aluminium Fabricator Ltd.

| 工程號 | J853 | 地盤 | 錦上路 |
|---|---|---|---|

送地盤

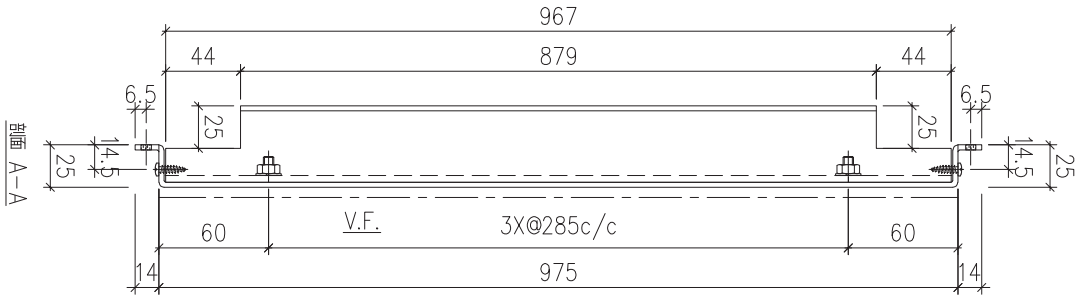

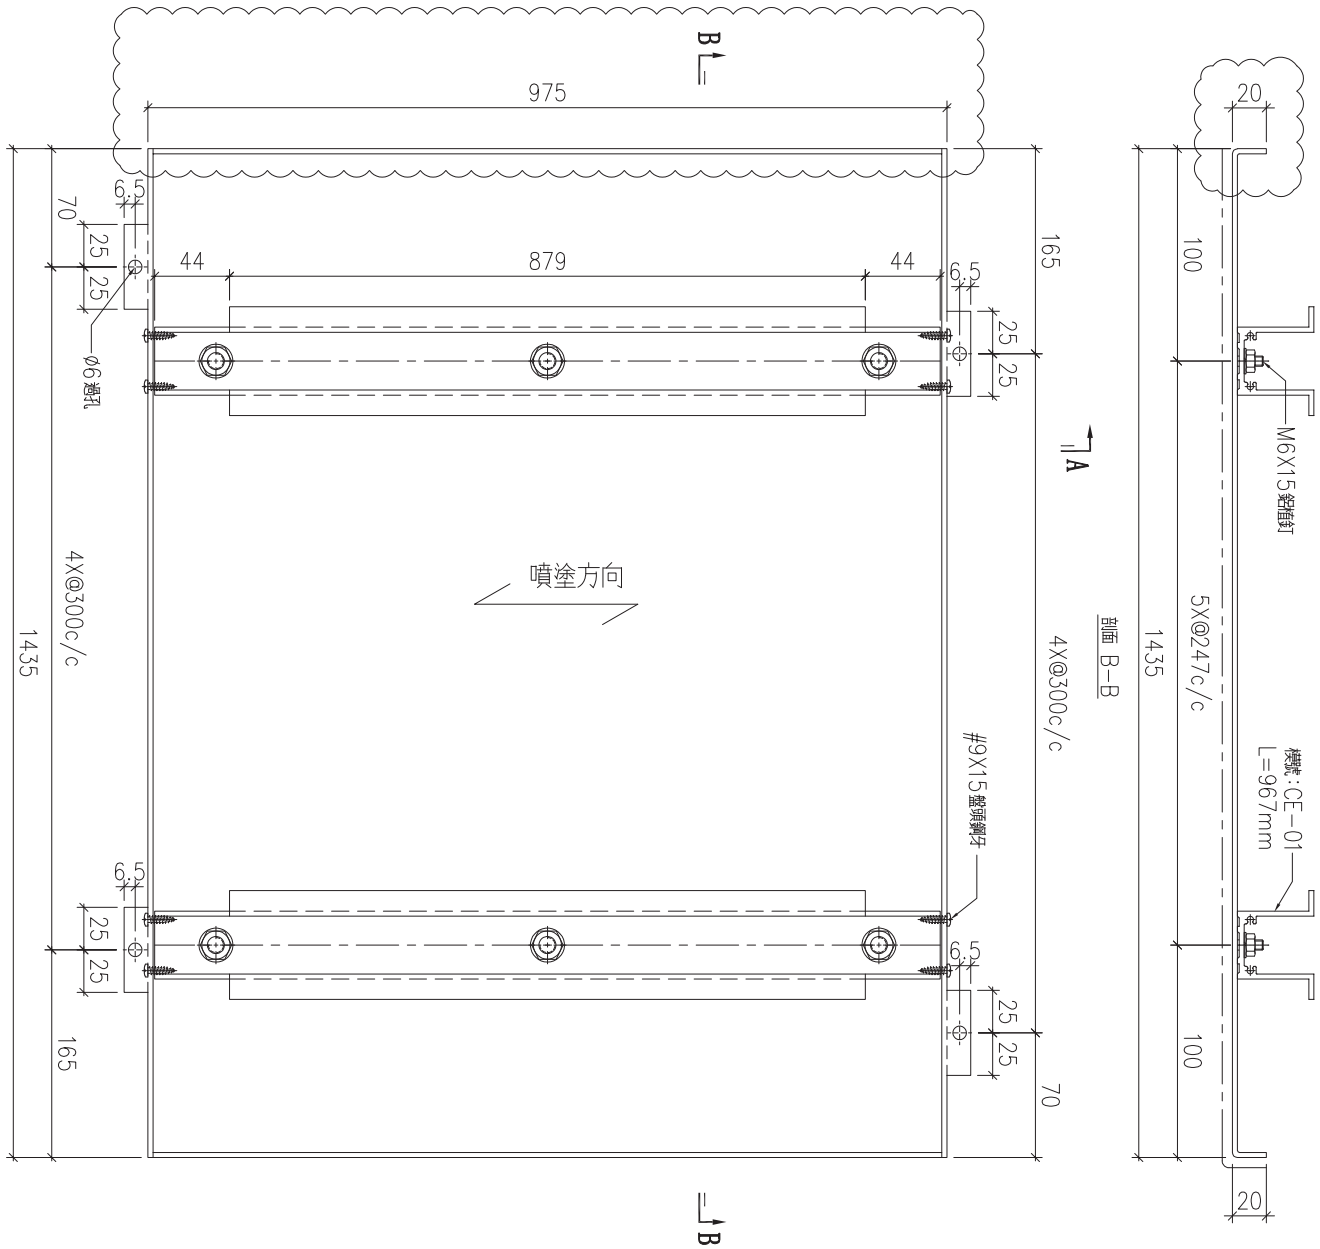

| 序號 | 物料編號 | 數量 | 安裝位置 | 樓層 |
|---|---|---|---|---|
| 01 | T2-ALC-AP42 | 18 | 見派位圖 | T2 FLAT C 6~26/F |
| 02 | T3-ALC-AP42 | 18 | 見派位圖 | T3 FLAT C 6~26/F |


| 名稱 | 天花鋁板加工圖 | 制圖 | LHR | 2022.2.19 | 修改 | A | B | |
|---|---|---|---|---|---|---|---|---|
| 材料 | 3mm厚鋁板 (3003H14) | 復核 | - | - | 日期 | 2022.04.06 | 2022.5.27 | |
| 顏色 | ECW3D993332s-ZD1(素色白色) | 批準 | | | 圖號 | J853-ALC-AP310 | | |

美特鋁質 有限公司
MIDI Aluminium Fabricator Ltd.

| 工程號 | J853 | 地盤 | 錦上路 |
|---|---|---|---|

送地盤

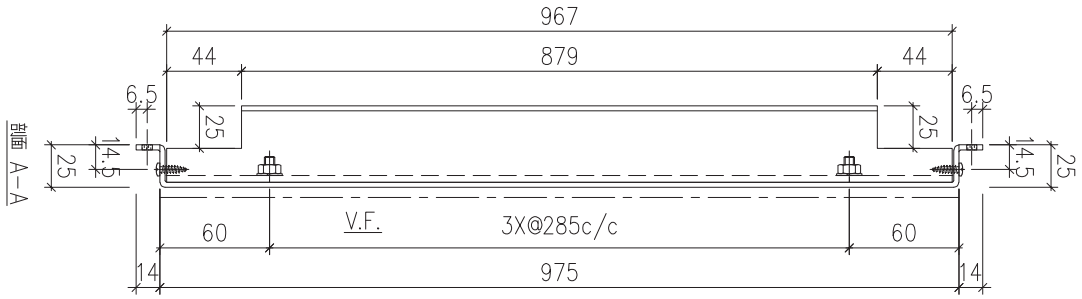

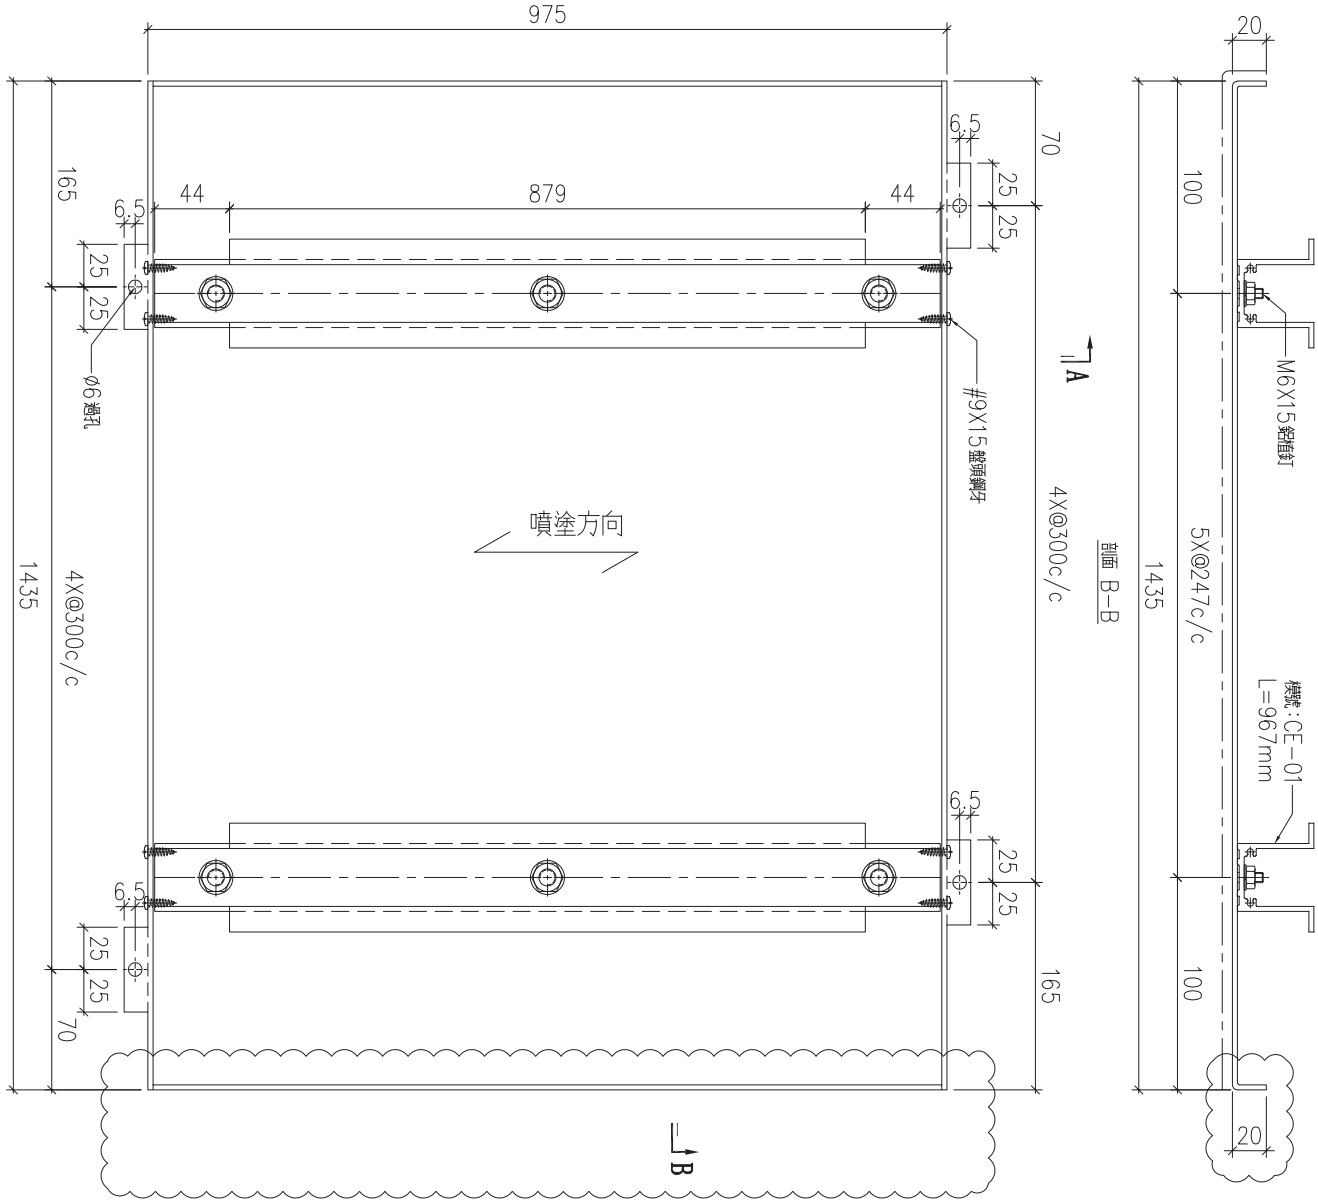

| 序號 | 物料編號 | 數量 | 安裝位置 | 樓層 |
|---|---|---|---|---|
| 01 | T2-ALC-AP43 | 18 | 見派位圖 | T2 FLAT C 6~26/F |
| 02 | T3-ALC-AP43 | 18 | 見派位圖 | T3 FLAT C 6~26/F |


| 名稱 | 天花鋁板加工圖 | 制圖 | LHR | 2022.2.19 | 修改 | A | B | |
|---|---|---|---|---|---|---|---|---|
| 材料 | 3mm厚鋁板 (3003H14) | 復核 | - | - | 日期 | 2022.04.06 | 2022.5.27 | |
| 顏色 | ECW3D993332s-ZD1(素色白色) | 批準 | | | 圖號 | J853-ALC-AP311 | | |

美特鋁質 有限公司
MIDI Aluminium Fabricator Ltd.

| 工程號 | J853 | 地盤 | 錦上路 |
|---|---|---|---|

送地盤

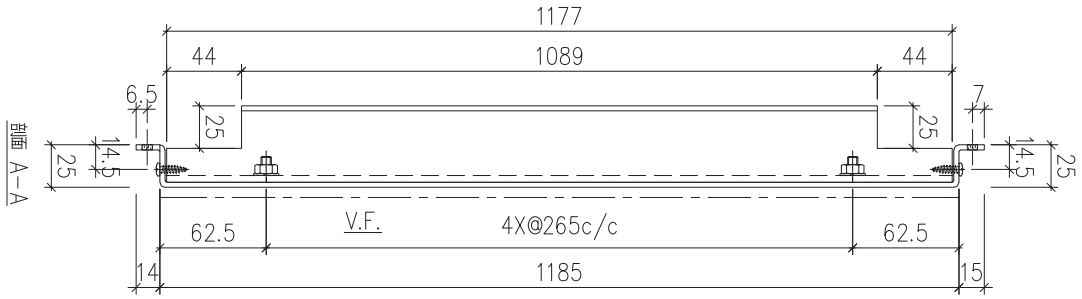

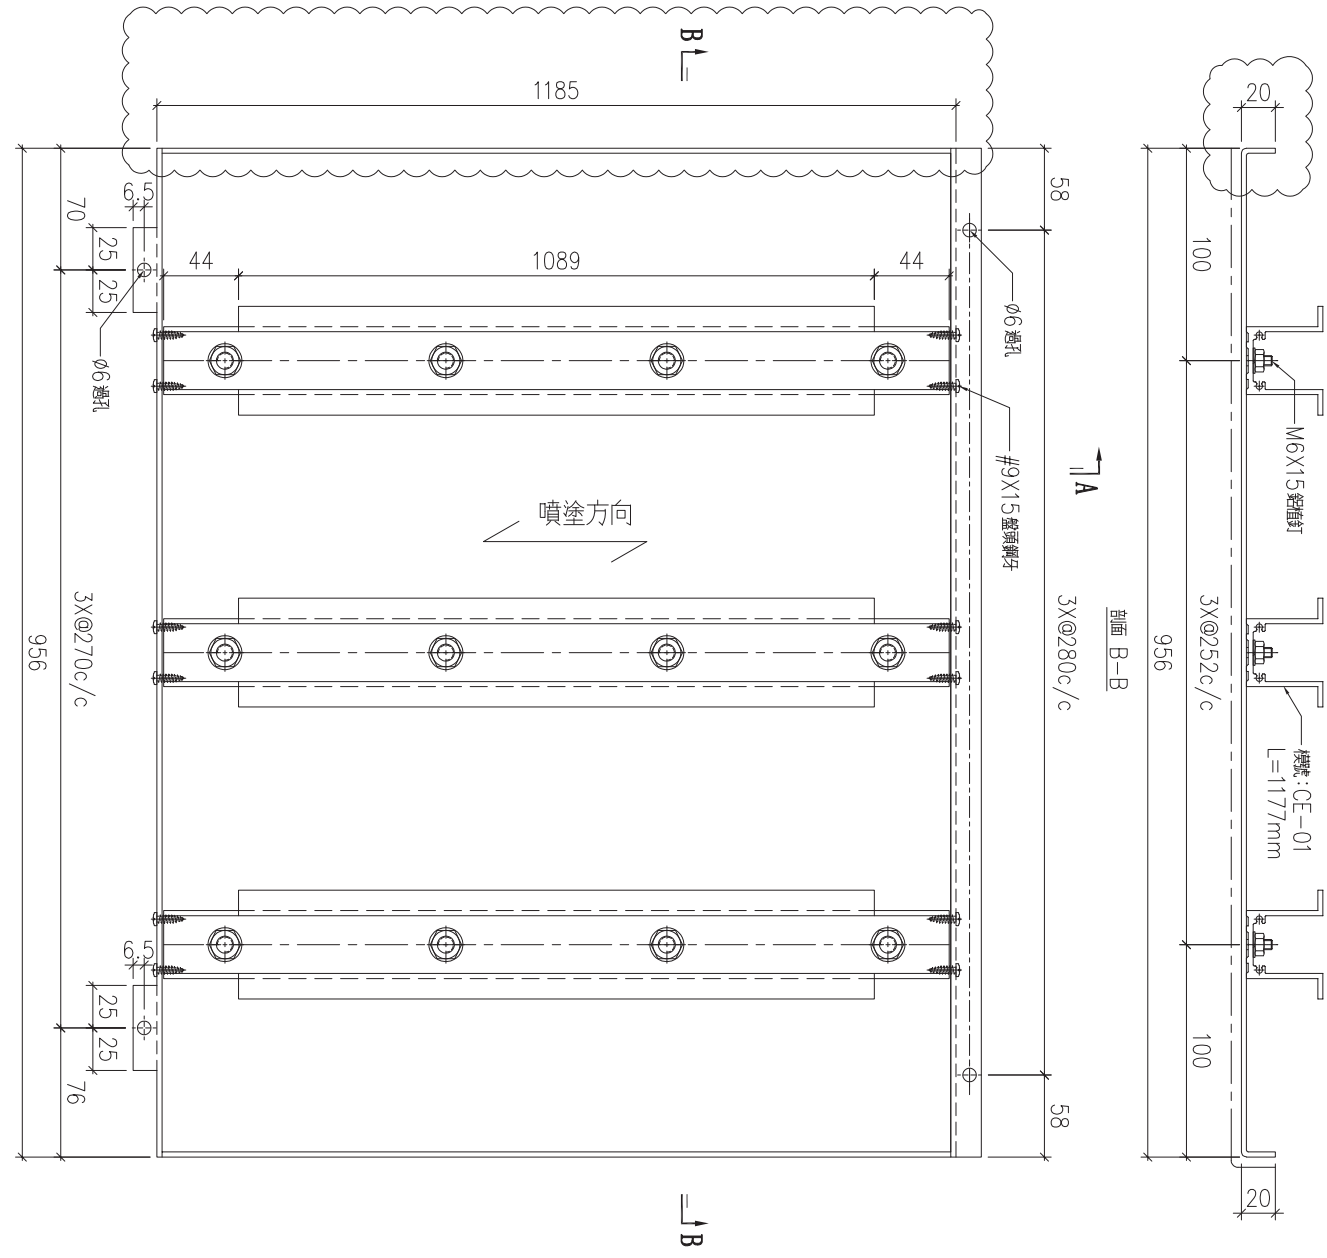

| 序號 | 物料編號 | 數量 | 安裝位置 | 樓層 |
|---|---|---|---|---|
| 01 | T2-ALC-AP48 | 1 | 見派位圖 | T2 FLAT B 5/F |


| 名稱 | 天花鋁板加工圖 | 制圖 | LHR | 2022.2.19 | 修改 | A | B | |
|---|---|---|---|---|---|---|---|---|
| 材料 | 3mm厚鋁板 (3003H14) | 復核 | - | - | 日期 | 2022.04.06 | 2022.5.27 | |
| 顏色 | ECW3D993332s-ZD1(素色白色) | 批準 | | | 圖號 | J853-ALC-AP312 | | |

美特鋁質 有限公司
MIDI Aluminium Fabricator Ltd.

| 工程號 | J853 | 地盤 | 錦上路 |
|---|---|---|---|

送地盤

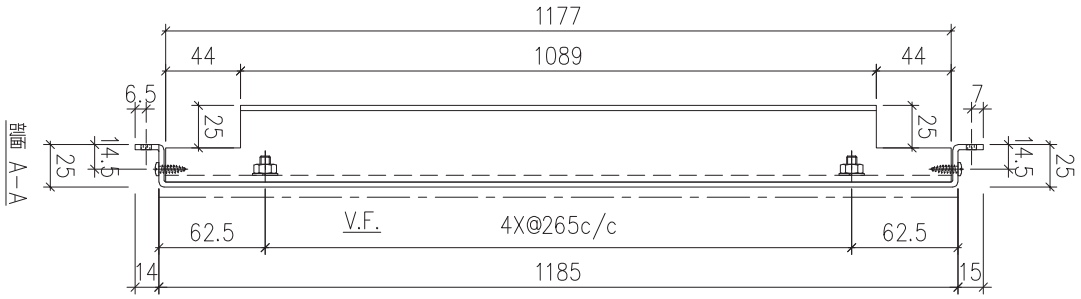

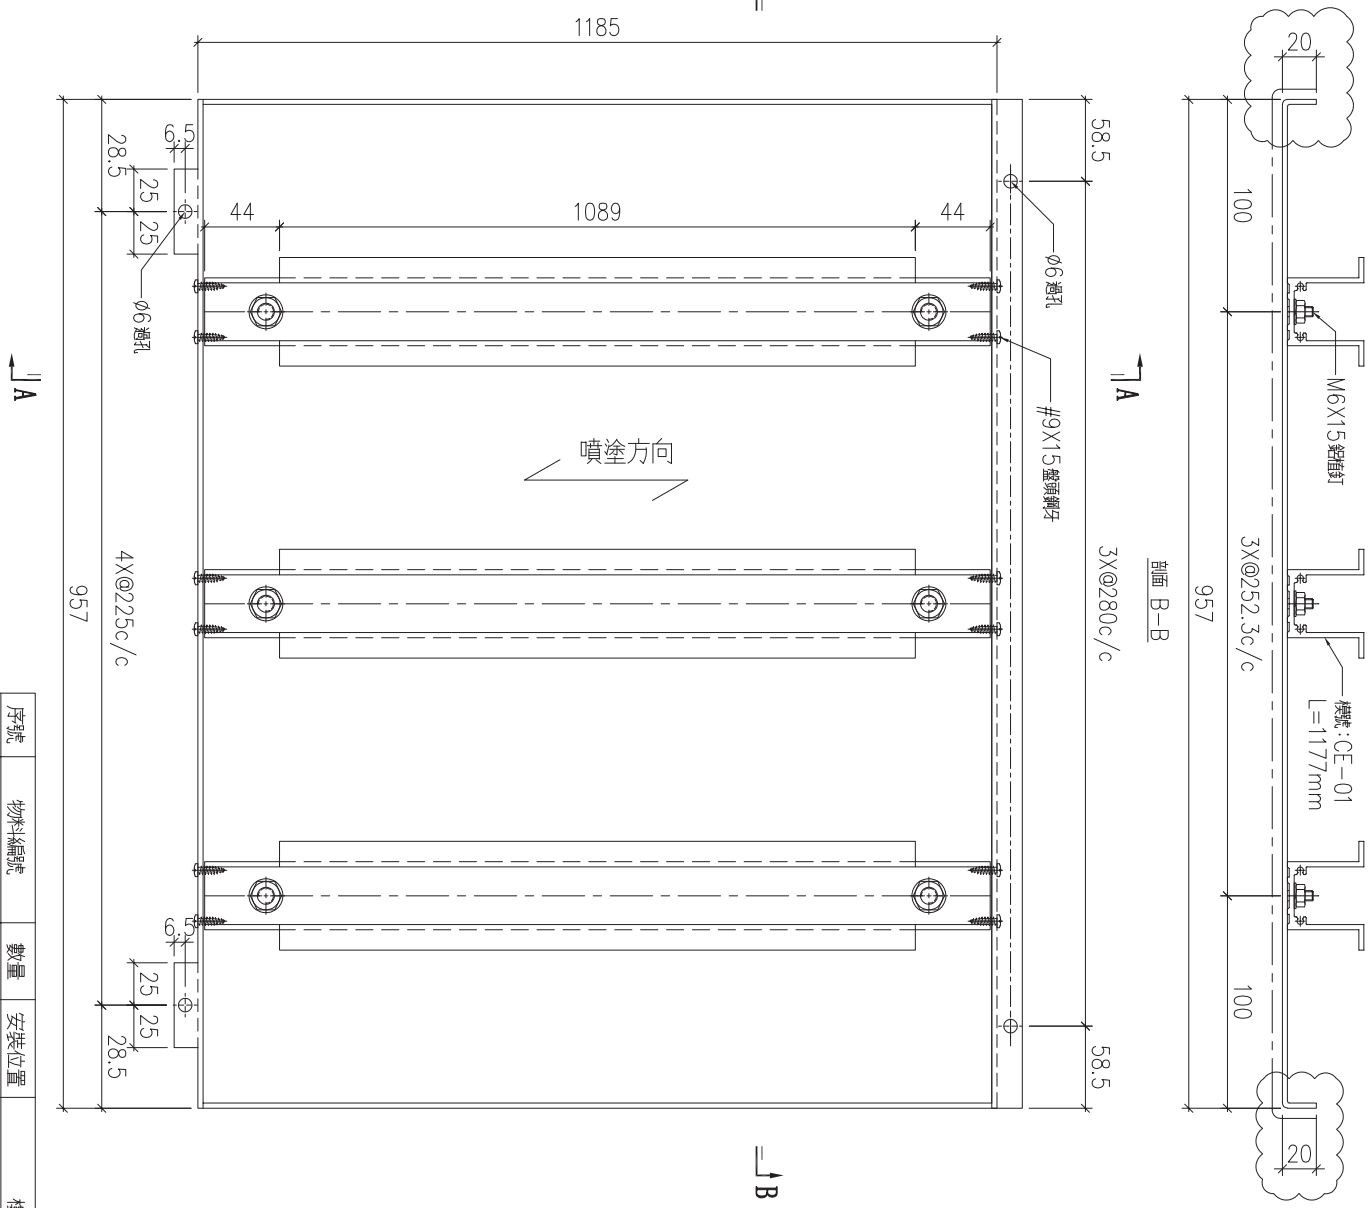

| 序號 | 物料編號 | 數量 | 安裝位置 | 樓層 |
|---|---|---|---|---|
| 01 | T2-ALC-AP49 | 2 | 見派位圖 | T2 FLAT B,C 5/F |


| 名稱 | 天花鋁板加工圖 | 制圖 | LHR | 2022.2.19 | 修改 | A | B | |
|---|---|---|---|---|---|---|---|---|
| 材料 | 3mm厚鋁板 (3003H14) | 復核 | - | - | 日期 | 2022.04.06 | 2022.5.27 | |
| 顏色 | ECW3D993332s-ZD1(素色白色) | 批準 | | | 圖號 | J853-ALC-AP313 | | |

美特鋁質 有限公司
MIDI Aluminium Fabricator Ltd.

| 工程號 | J853 | 地盤 | 錦上路 |
|---|---|---|---|

送地盤

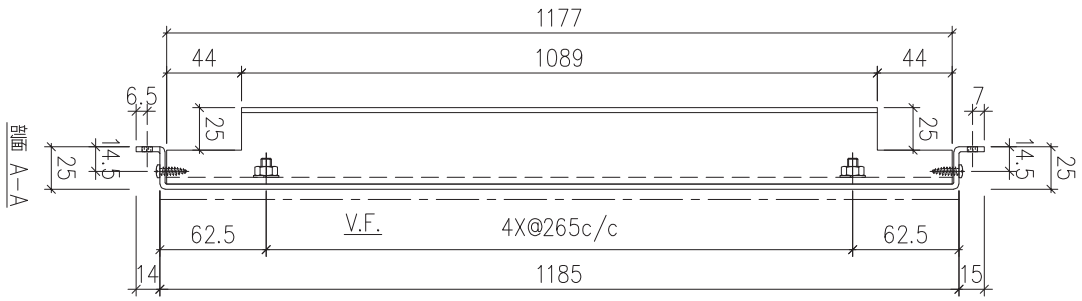

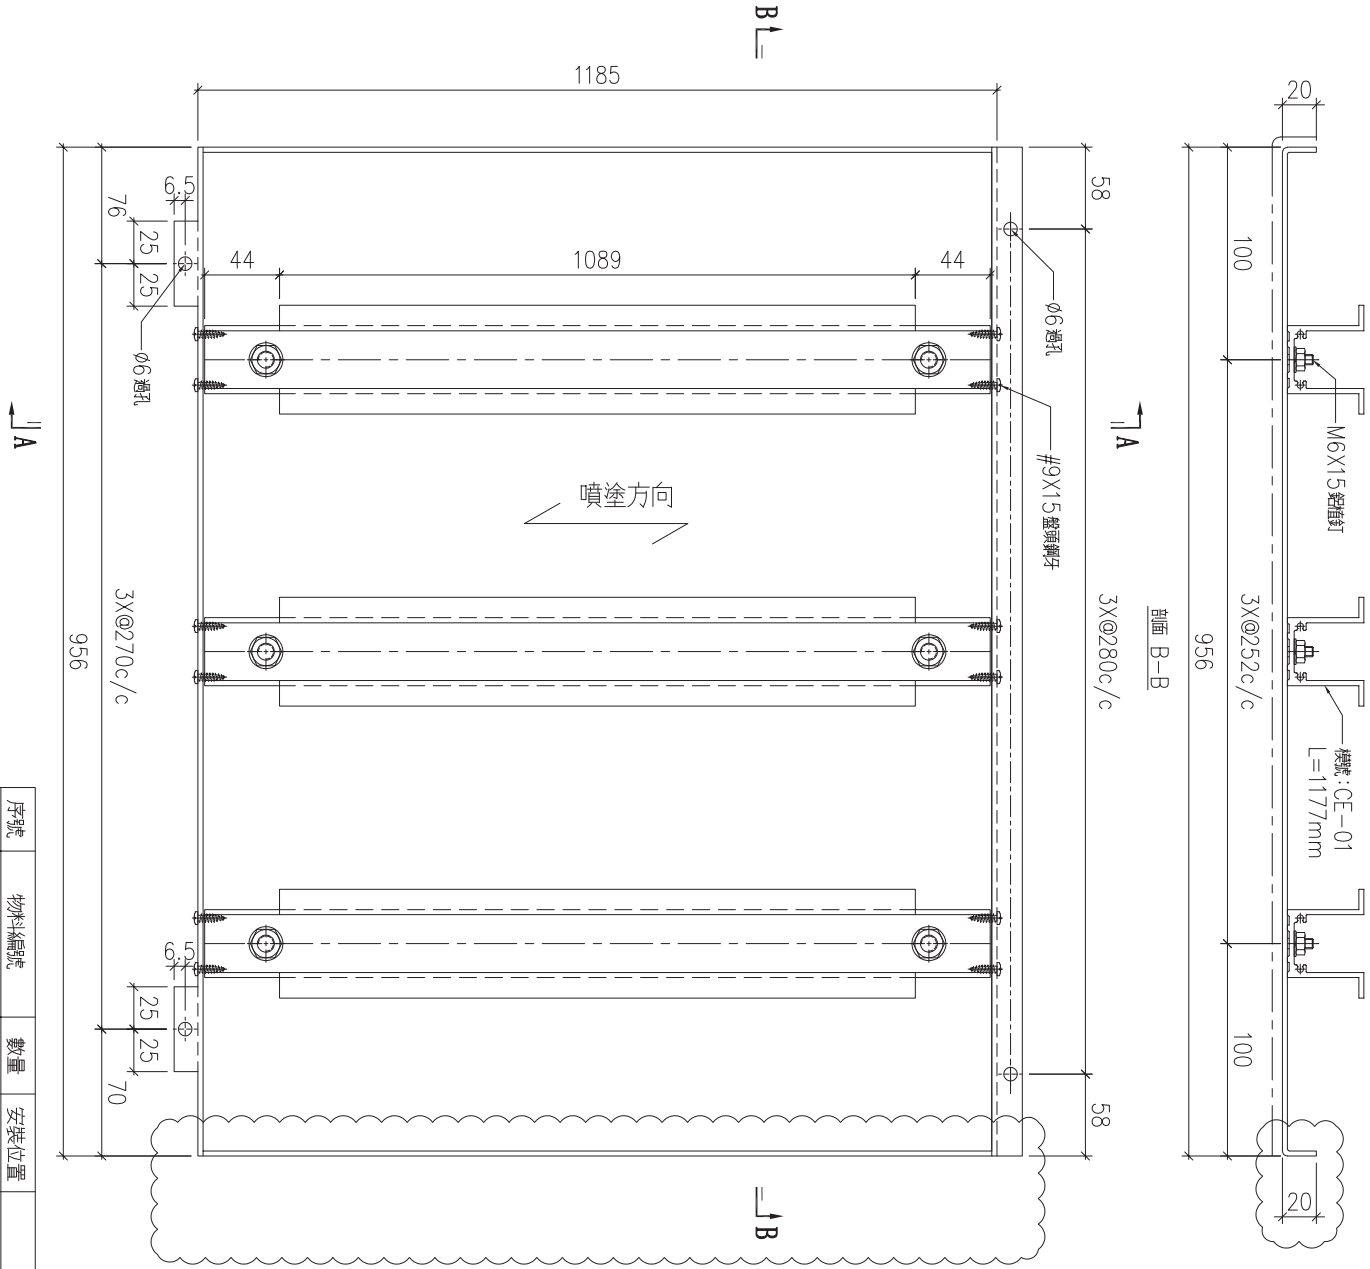

| 序號 | 物料編號 | 數量 | 安裝位置 | 樓層 |
|---|---|---|---|---|
| 01 | T2-ALC-AP50 | 1 | 見派位圖 | T2 FLAT B 5/F |


| 名稱 | 天花鋁板加工圖 | 制圖 | LHR | 2022.2.19 | 修改 | A | B | |
|---|---|---|---|---|---|---|---|---|
| 材料 | 3mm厚鋁板 (3003H14) | 復核 | - | - | 日期 | 2022.04.06 | 2022.5.27 | |
| 顏色 | ECW3D993332s-ZD1(素色白色) | 批準 | | | 圖號 | J853-ALC-AP314 | | |

美特鋁質 有限公司
MIDI Aluminium Fabricator Ltd.

| 工程號 | J853 | 地盤 | 錦上路 |
|---|---|---|---|

送地盤

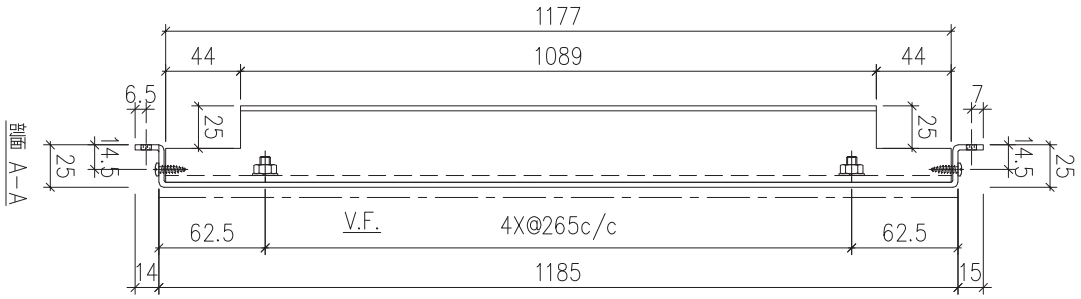

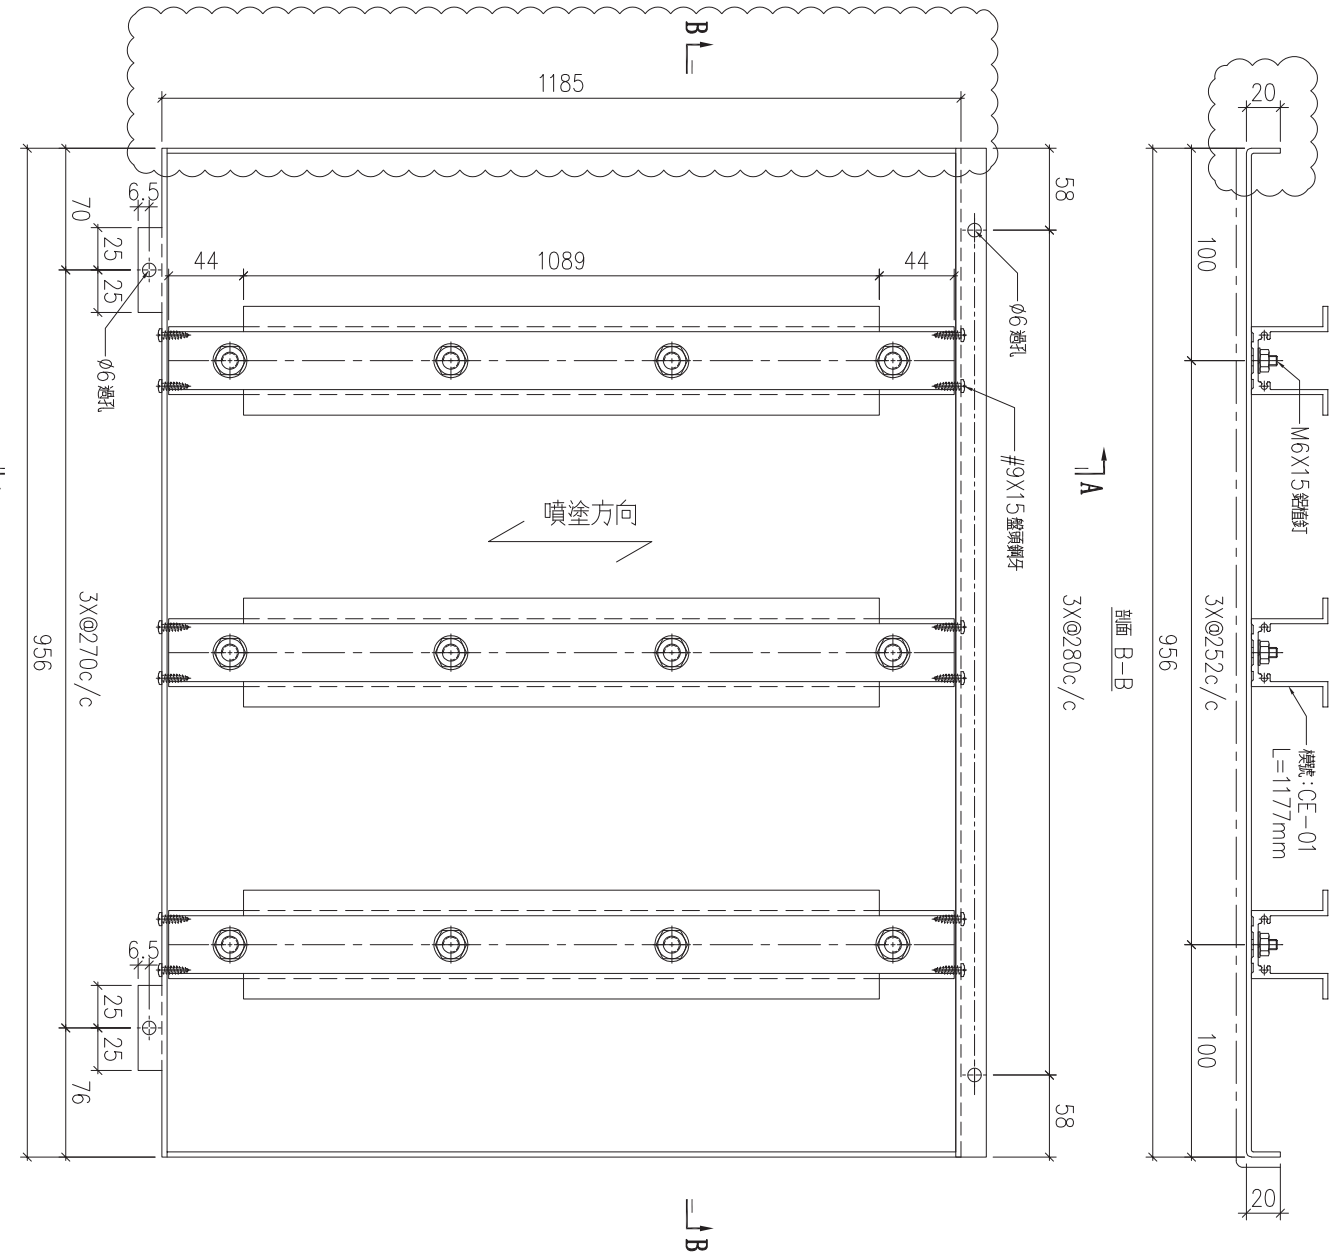

| 序號 | 物料編號 | 數量 | 安裝位置 | 樓層 |
|---|---|---|---|---|
| 01 | T2-ALC-AP53 | 1 | 見派位圖 | T2 FLAT C 5/F |


| 名稱 | 天花鋁板加工圖 | 制圖 | LHR | 2022.2.19 | 修改 | A | | |
|---|---|---|---|---|---|---|---|---|
| 材料 | 3mm厚鋁板 (3003H14) | 復核 | - | - | 日期 | 2022.04.06 | | |
| 顏色 | ECW3D993332s-ZD1(素色白色) | 批準 | | | 圖號 | J853-ALC-AP315 | | |

美特鋁質 有限公司
MIDI Aluminium Fabricator Ltd.

| 工程號 | J853 | 地盤 | 錦上路 |
|---|---|---|---|

送地盤

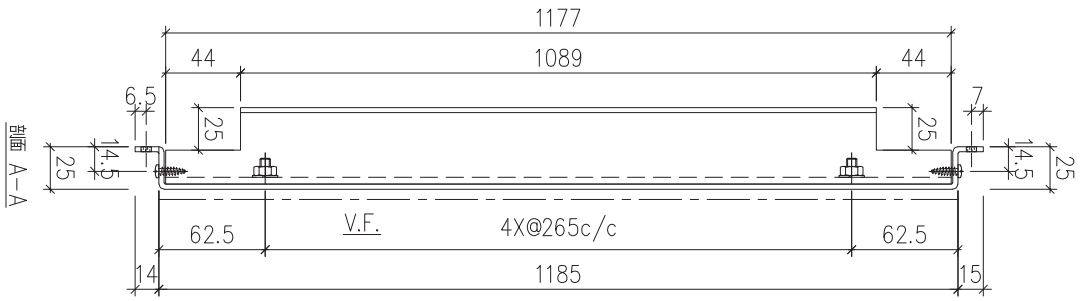

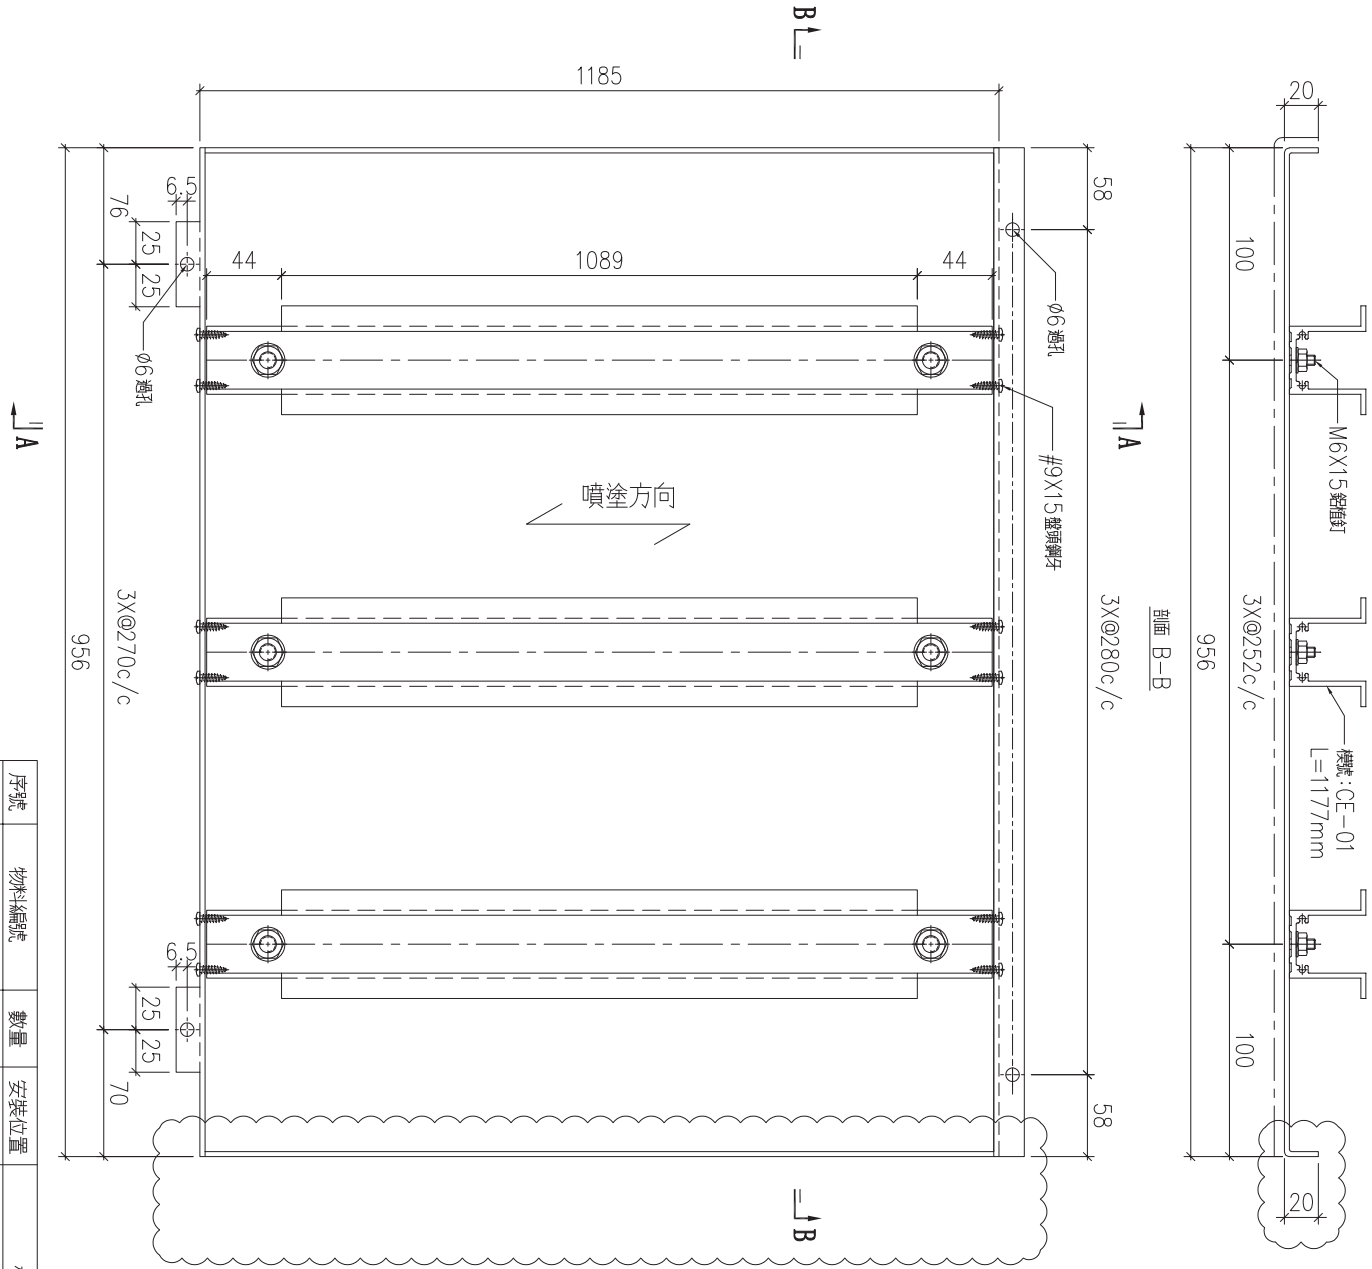

| 序號 | 物料編號 | 數量 | 安裝位置 | 樓層 |
|---|---|---|---|---|
| 01 | T2-ALC-AP54 | 1 | 見派位圖 | T2 FLAT C 5/F |


| 名稱 | 天花鋁板加工圖 | 制圖 | LHR | 2022.2.19 | 修改 | A | | |
|---|---|---|---|---|---|---|---|---|
| 材料 | 3mm厚鋁板 (3003H14) | 復核 | - | - | 日期 | 2022.04.06 | | |
| 顏色 | ECW3D993332s-ZD1(素色白色) | 批準 | | | 圖號 | J853-ALC-AP316 | | |

美特鋁質 有限公司
MIDI Aluminium Fabricator Ltd.

| 工程號 | J853 | 地盤 | 錦上路 |
|---|---|---|---|

送地盤

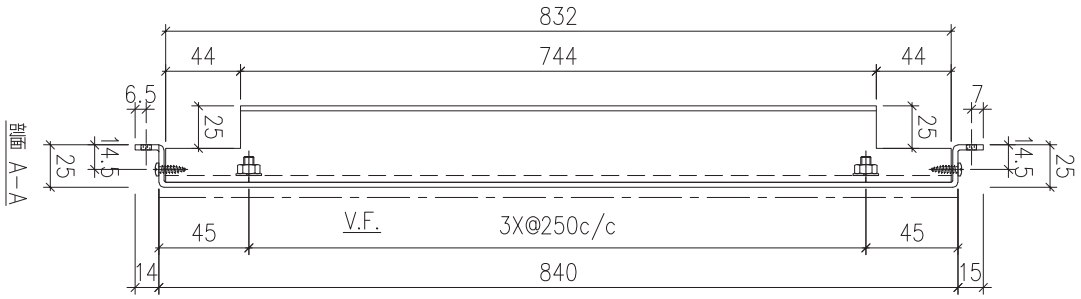

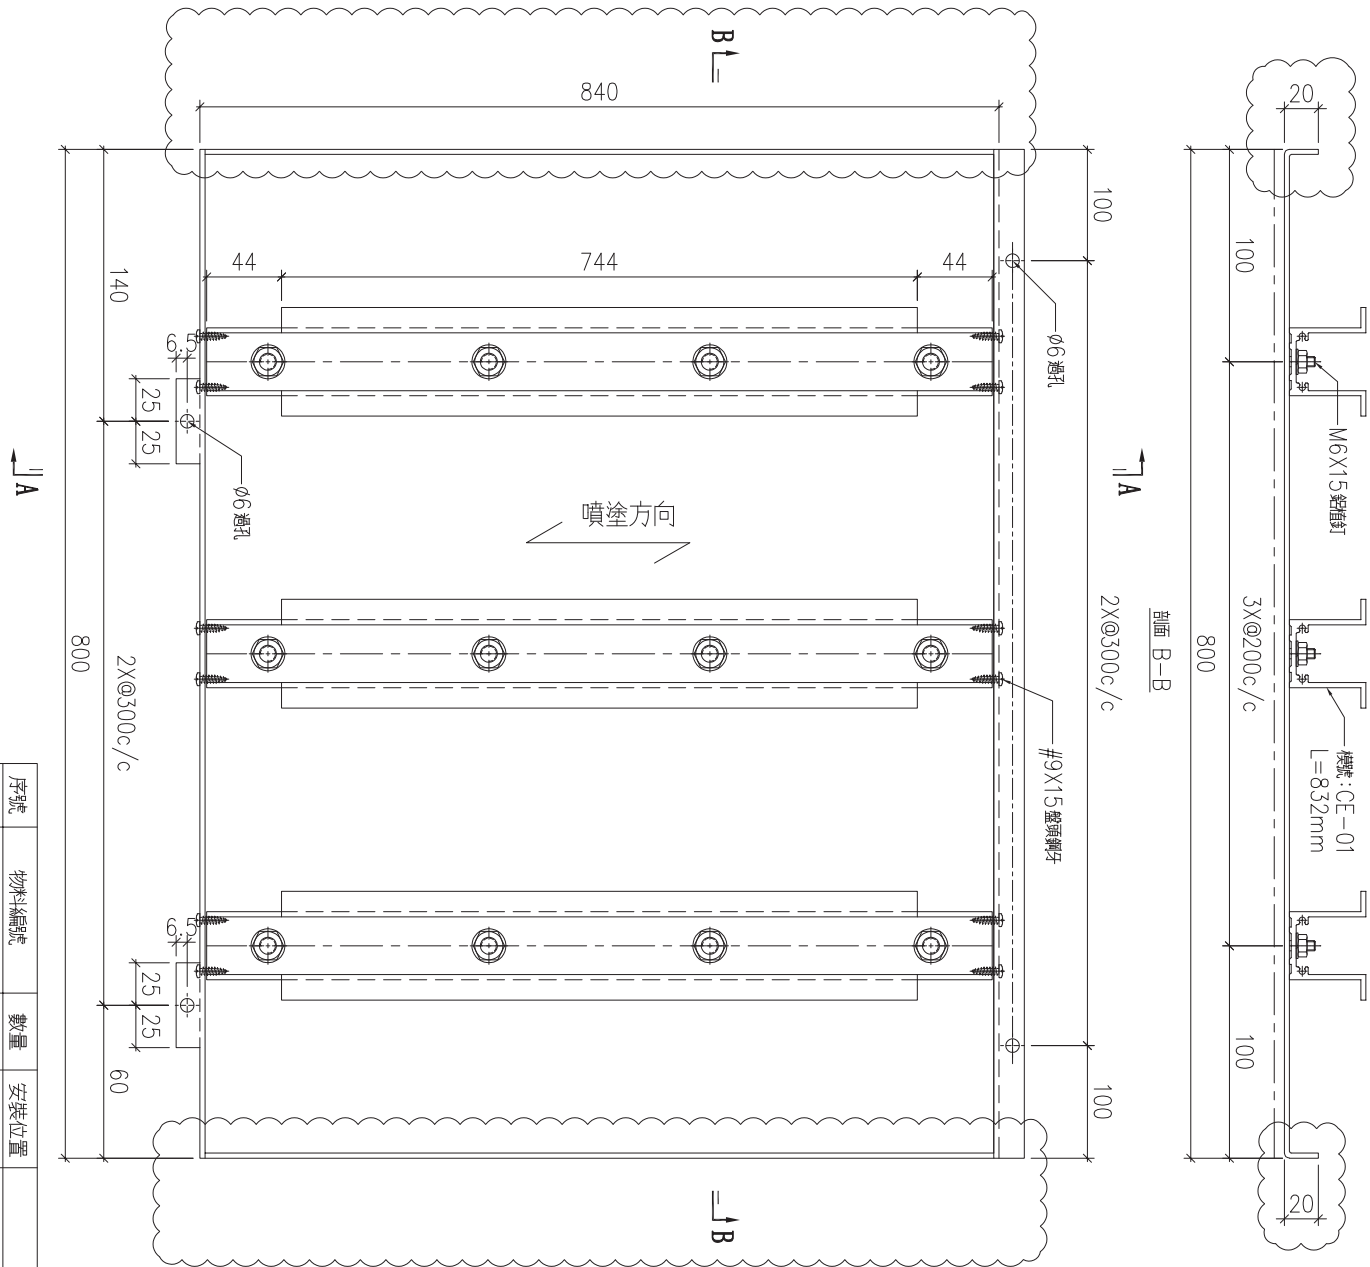

| 序號 | 物料編號 | 數量 | 安裝位置 | 樓層 |
|---|---|---|---|---|
| 01 | T2-ALC-AP57 | 1 | 見派位圖 | T2 FLAT C 5/F |

| 名稱 | 天花鋁板加工圖 | 制圖 | LHR | 2022.2.19 | 修改 | A | B | |
|---|---|---|---|---|---|---|---|---|
| 材料 | 3mm厚鋁板 (3003H14) | 復核 | - | - | 日期 | 2022.04.06 | 2022.5.27 | |
| 顏色 | ECW3D993332s-ZD1(素色白色) | 批準 | | | 圖號 | J853-ALC-AP317 | | |


美特鋁質 有限公司
MIDI Aluminium Fabricator Ltd.

| 工程號 | J853 | 地盤 | 錦上路 |
|---|---|---|---|


送地盤

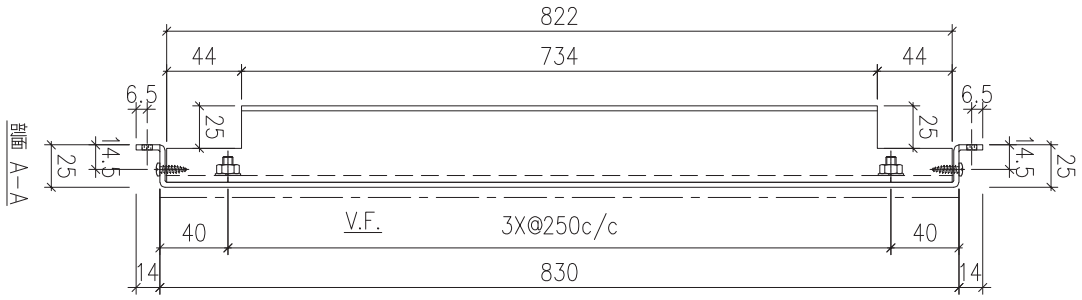


B

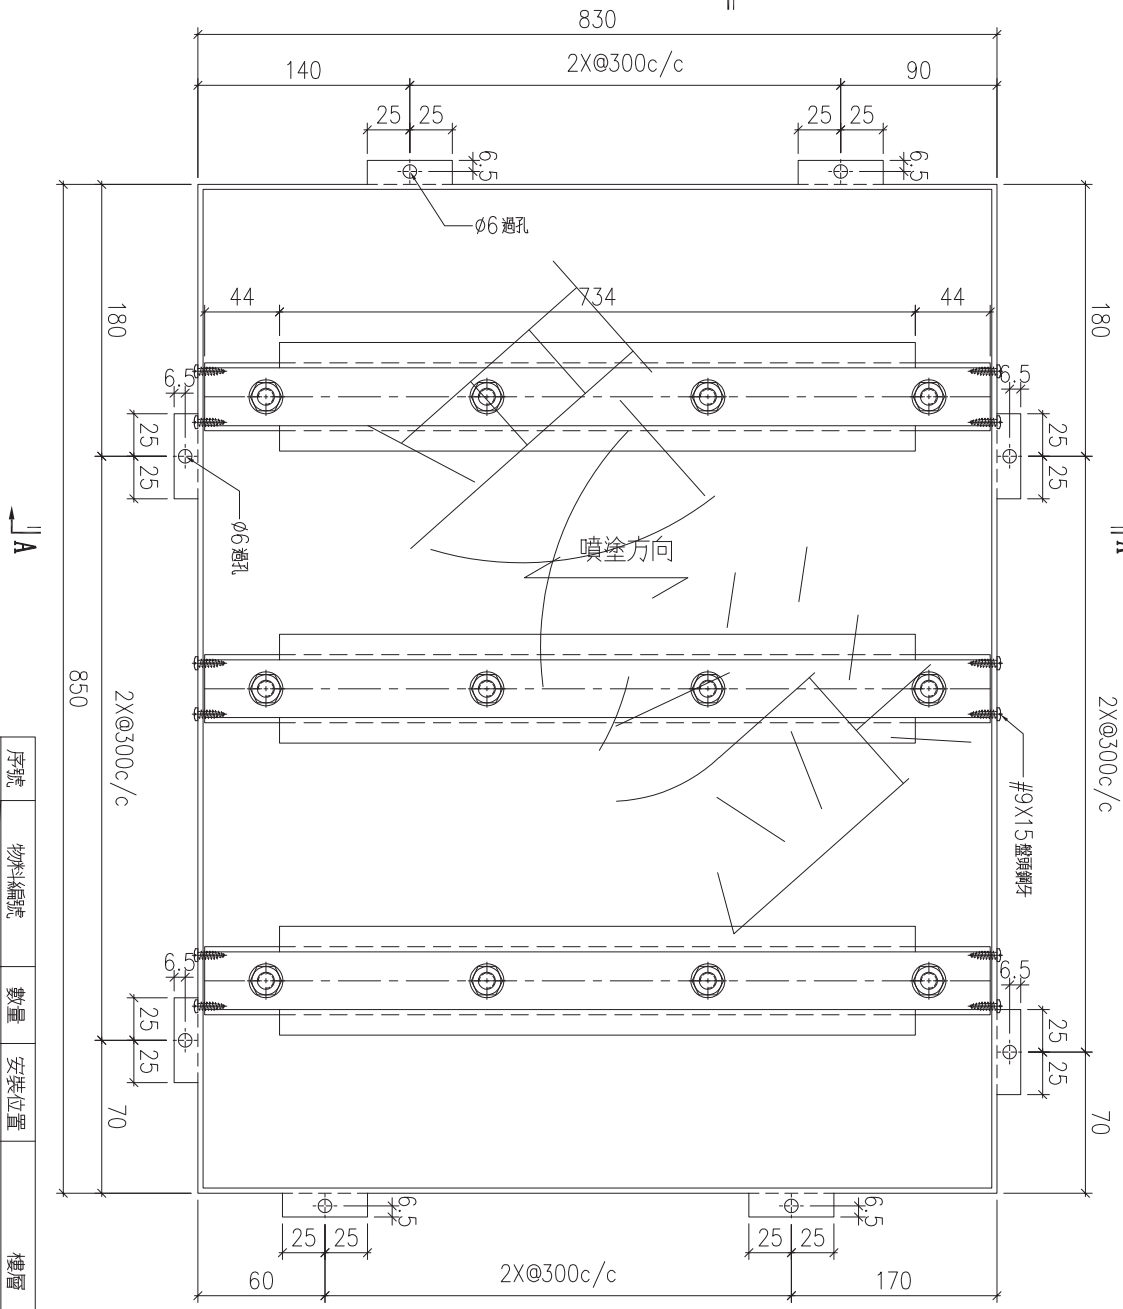


B

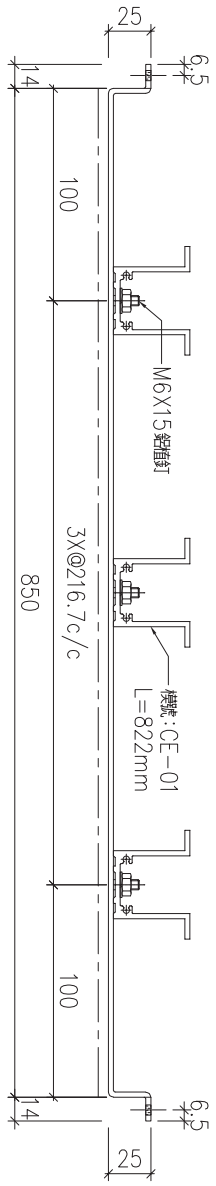


剖面 B-B


| 序號 | 物料編號 | 數量 | 安裝位置 | 樓層 |
|---|---|---|---|---|
| 01 | T2-ALC-AP60 | 8 | 見派位圖 | T2 FLAT A 17~25/F |
| 02 | T3-ALC-AP52 | 8 | 見派位圖 | T3 FLAT A 17~25/F |


| 名稱 | 天花鋁板加工圖 | 制圖 | LHR | 2022.2.19 | 修改 | A | | |
|---|---|---|---|---|---|---|---|---|
| 材料 | 3mm厚鋁板 (3003H14) | 復核 | - | - | 日期 | 2022.3.25 | | |
| 顏色 | ECW3D993332s-ZD1(素色白色) | 批準 | | | 圖號 | J853-ALC-AP318 | | |

美特鋁質 有限公司
MIDI Aluminium Fabricator Ltd.

| 工程號 | J853 | 地盤 | 錦上路 |
|---|---|---|---|

送地盤

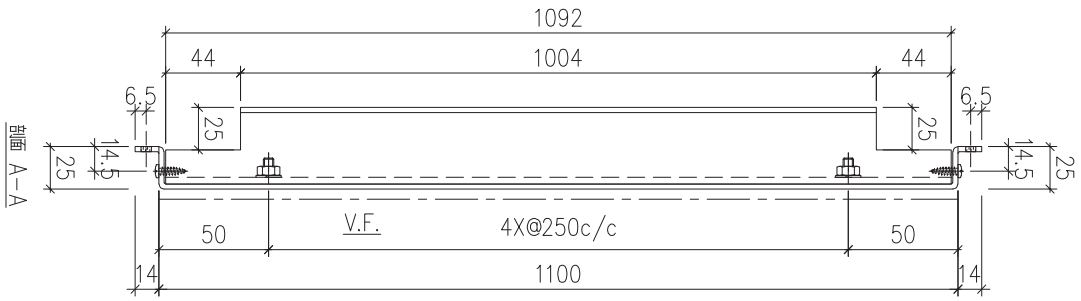

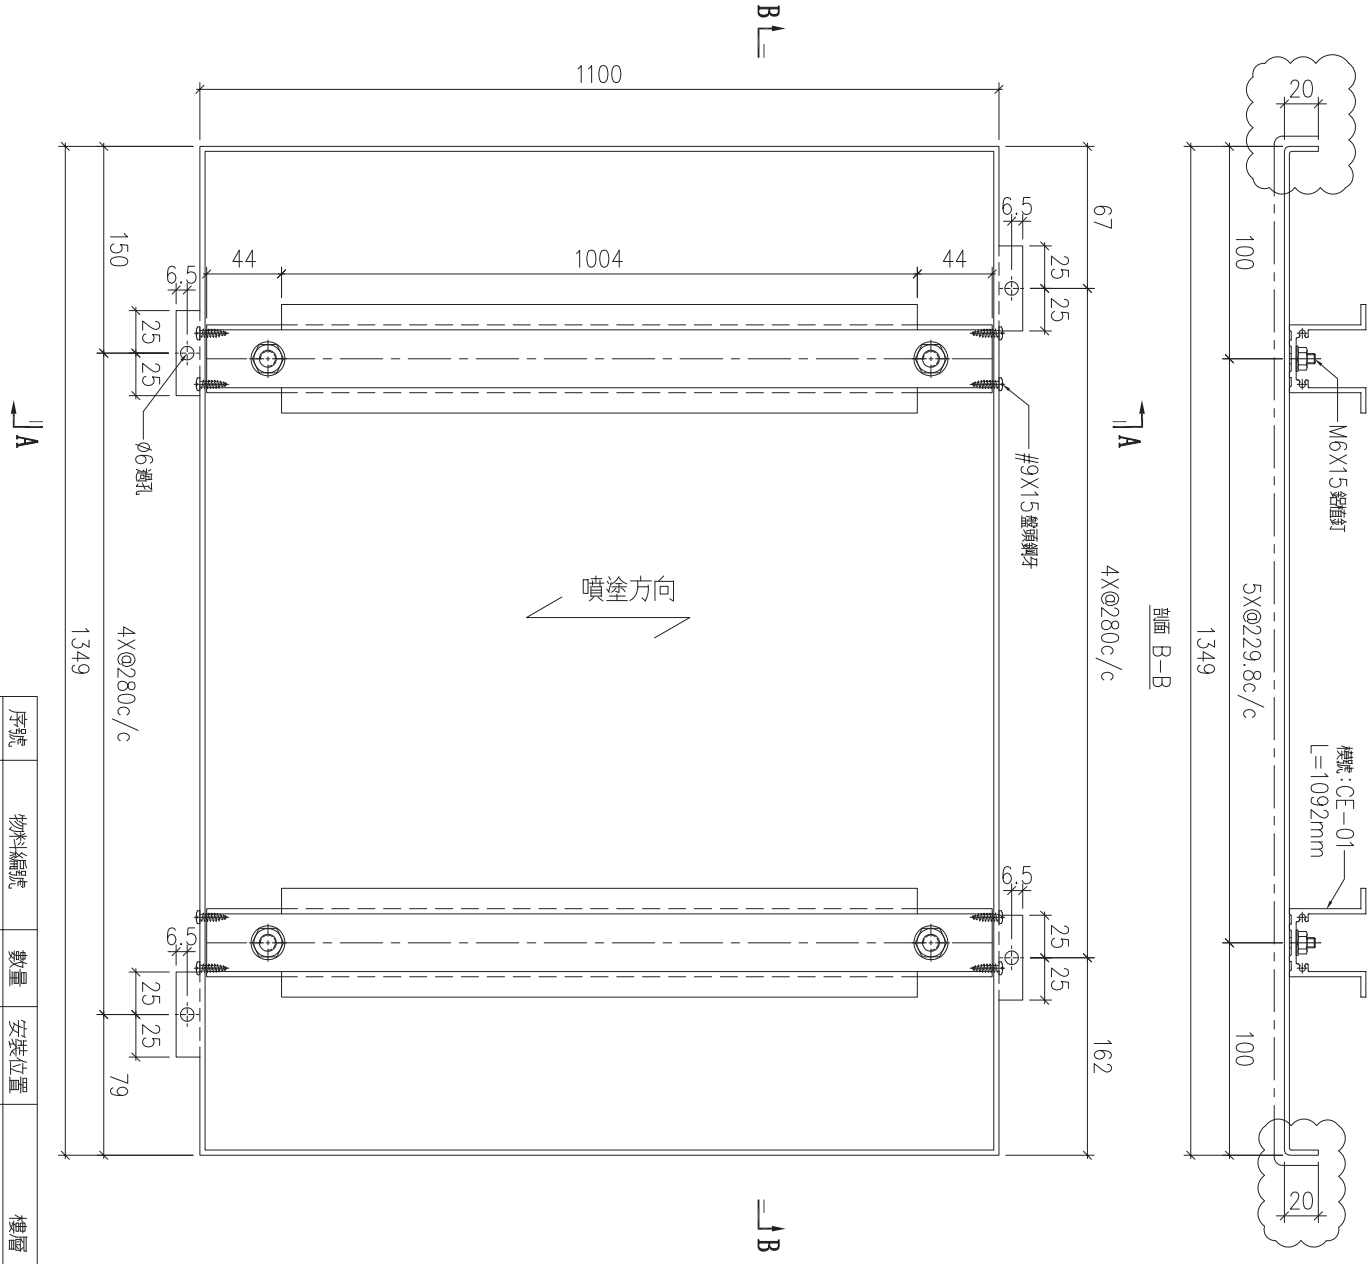

| 序號 | 物料編號 | 數量 | 安裝位置 | 樓層 |
|---|---|---|---|---|
| 01 | T2-ALC-AP69 | 14 | 見派位圖 | T2 FLAT A 17~23/F |


| 名稱 | 天花鋁板加工圖 | 制圖 | LHR | 2022.2.19 | 修改 | A | B | |
|---|---|---|---|---|---|---|---|---|
| 材料 | 3mm厚鋁板 (3003H14) | 復核 | - | - | 日期 | 2022.3.25 | 2022.04.06 | |
| 顏色 | ECW3D993332s-ZD1(素色白色) | 批準 | | | 圖號 | J853-ALC-AP319 | | |

美特鋁質 有限公司
MIDI Aluminium Fabricator Ltd.

| 工程號 | J853 | 地盤 | 錦上路 |
|---|---|---|---|

送地盤

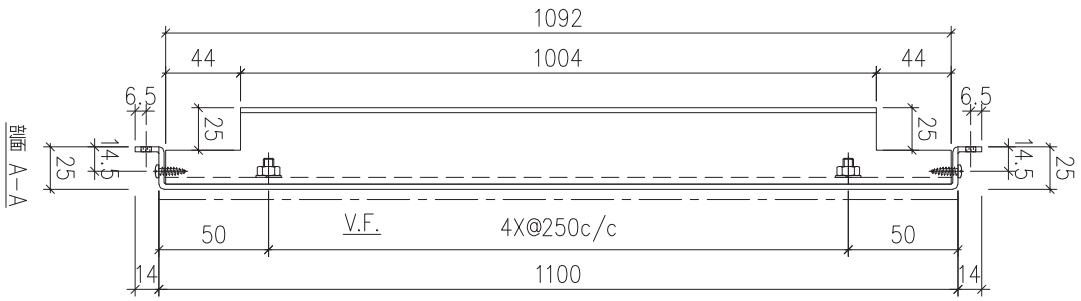

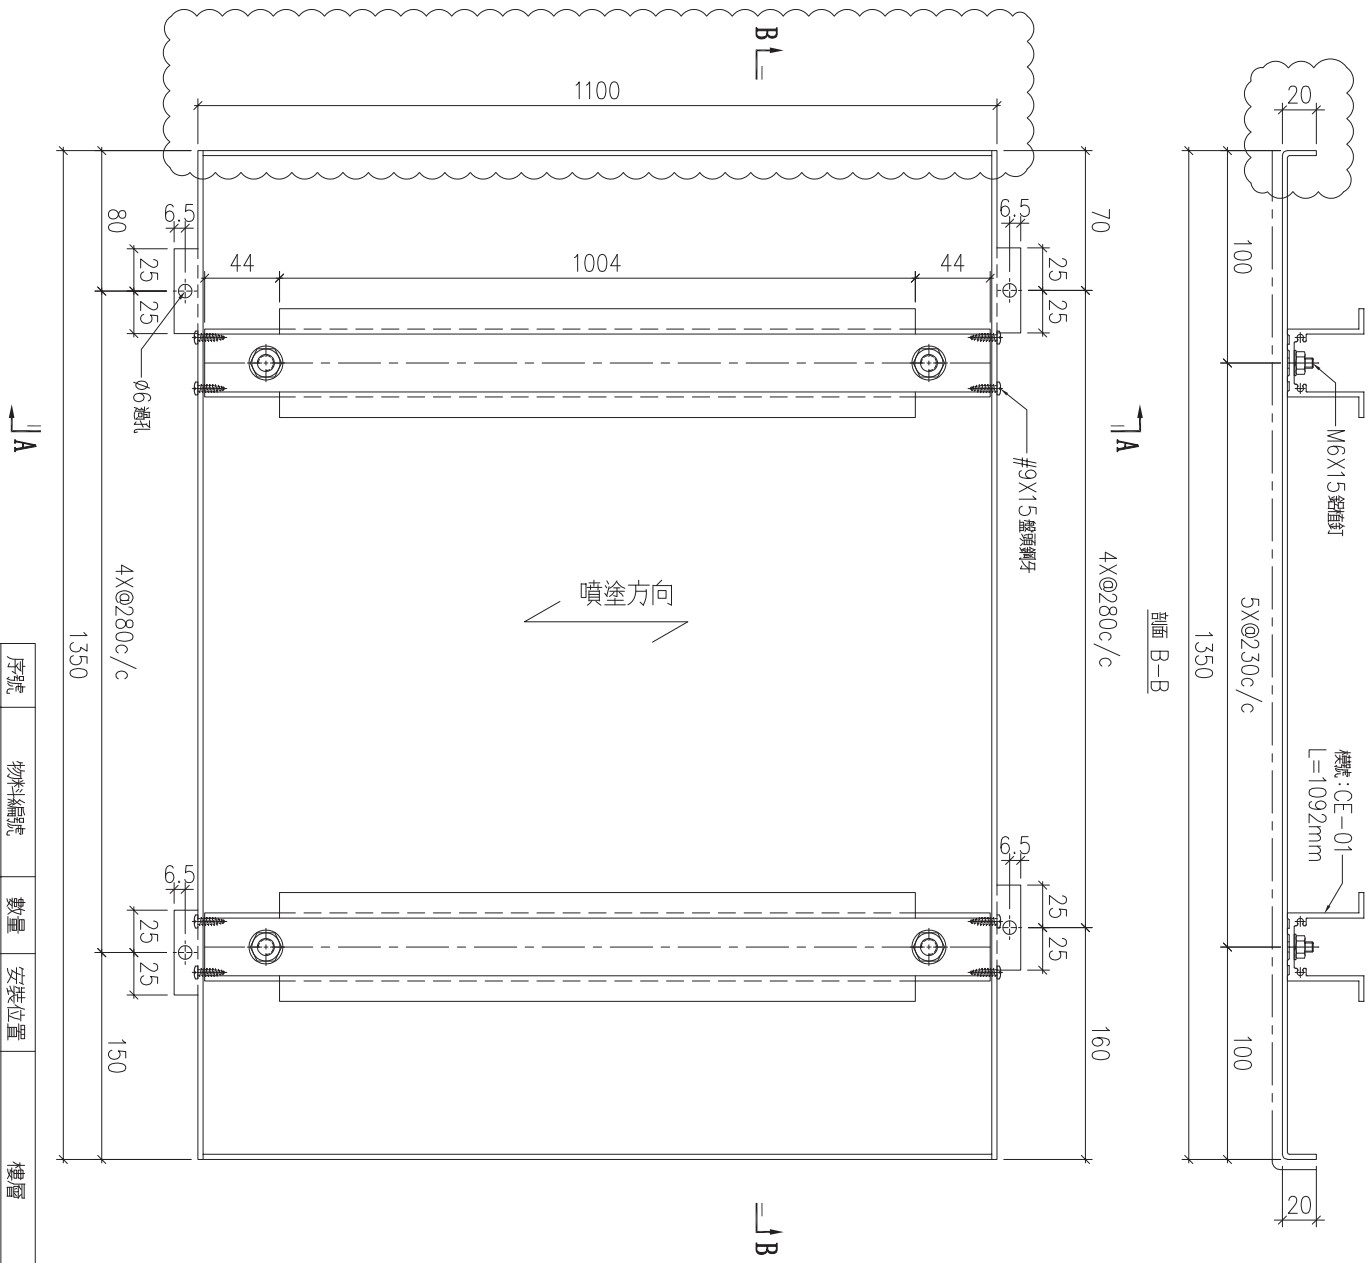

| 序號 | 物料編號 | 數量 | 安裝位置 | 樓層 |
|---|---|---|---|---|
| 01 | T2-ALC-AP70 | 7 | 見派位圖 | T2 FLAT A 17~23/F |


| 名稱 | 天花鋁板加工圖 | 制圖 | LHR | 2022.2.19 | 修改 | A | B | |
|---|---|---|---|---|---|---|---|---|
| 材料 | 3mm厚鋁板 (3003H14) | 復核 | - | - | 日期 | 2022.3.25 | 2022.04.06 | |
| 顏色 | ECW3D993332s-ZD1(素色白色) | 批準 | | | 圖號 | J853-ALC-AP320 | | |


美特鋁質 有限公司
MIDI Aluminium Fabricator Ltd.

| 工程號 | J853 | 地盤 | 錦上路 |
|---|---|---|---|

送地盤

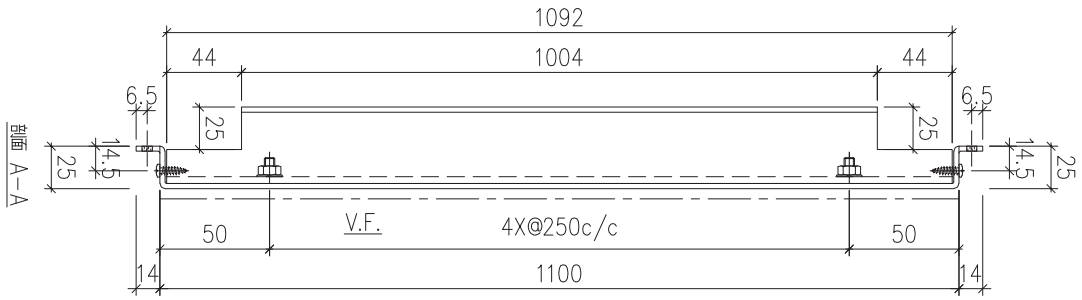

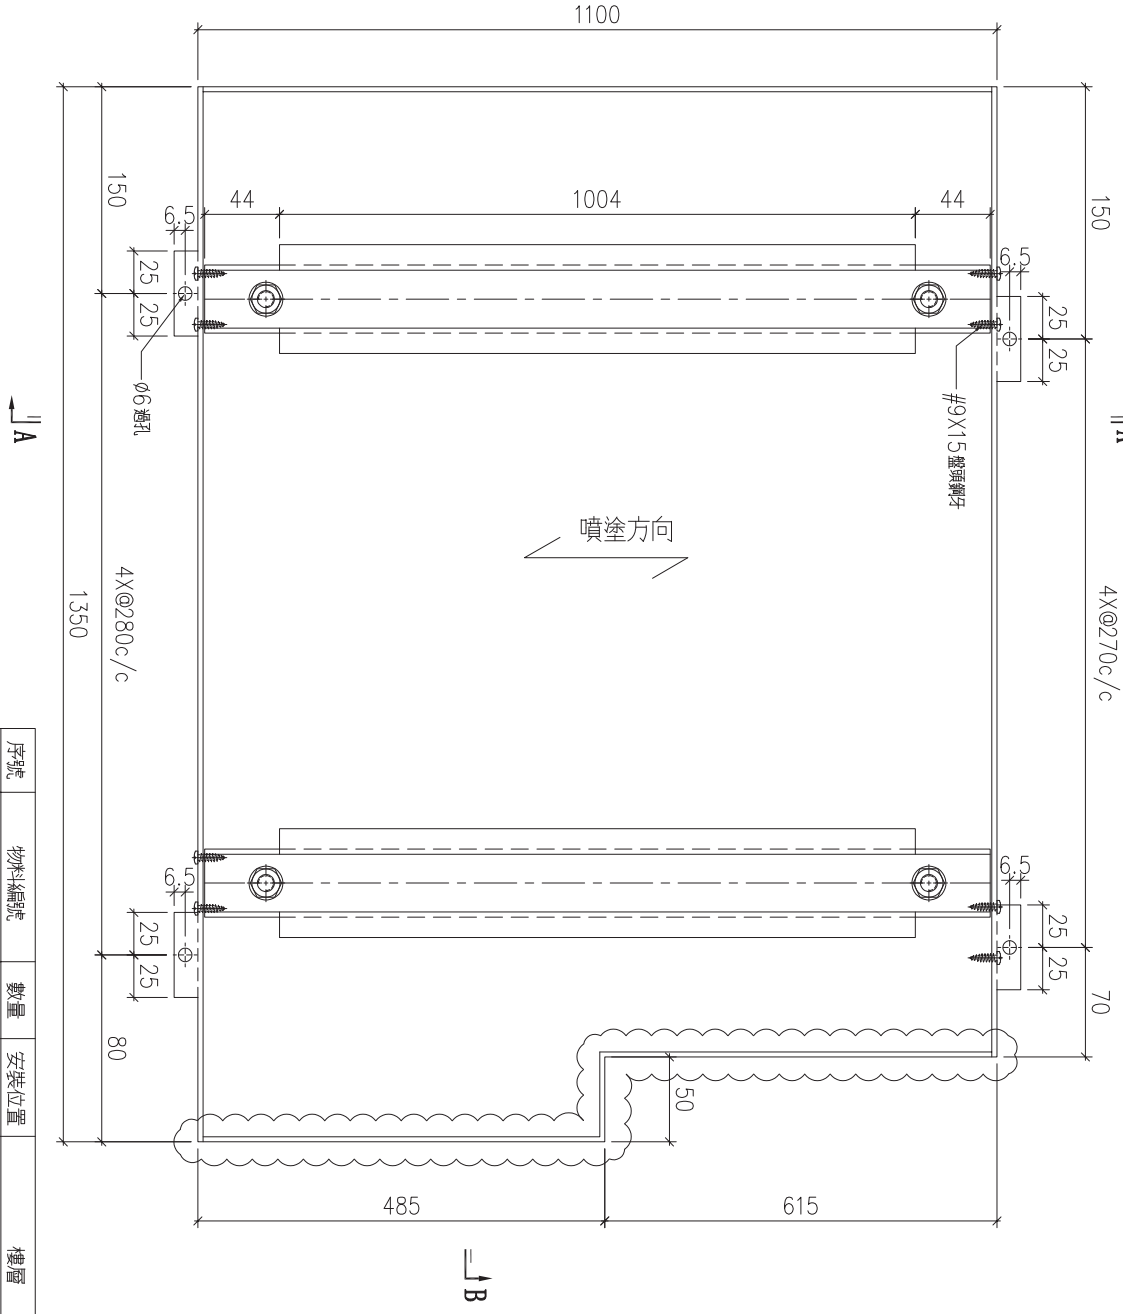
剖面 B-B

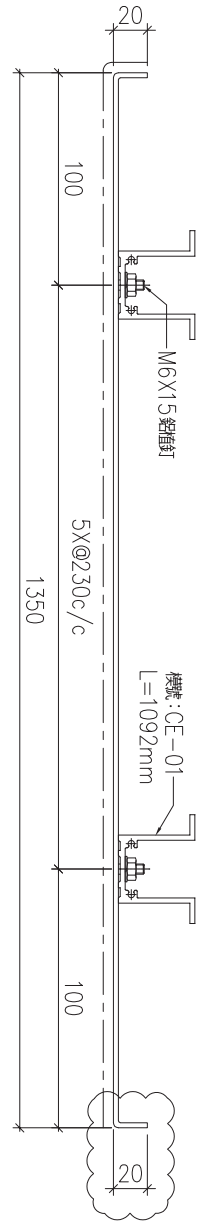
| 序號 | 物料編號 | 數量 | 安裝位置 | 樓層 |
|---|---|---|---|---|
| 01 | T2-ALC-AP71 | 7 | 見派位圖 | T2 FLAT A 17~23/F |
| 02 | | | | |


| 名稱 | 天花鋁板加工圖 | 制圖 | LHR | 2022.2.19 | 修改 | A | B | |
|---|---|---|---|---|---|---|---|---|
| 材料 | 3mm 厚鋁板 (3003H14) | 復核 | - | - | 日期 | 2022.3.25 | 2022.04.06 | |
| 顏色 | ECW3D993332s-ZD1(素色白色) | 批準 | | | 圖號 | J853-ALC-AP321 | | |

美特鋁質 有限公司
MIDI Aluminium Fabricator Ltd.

| 工程號 | J853 | 地盤 | 錦上路 |
|---|---|---|---|

送地盤

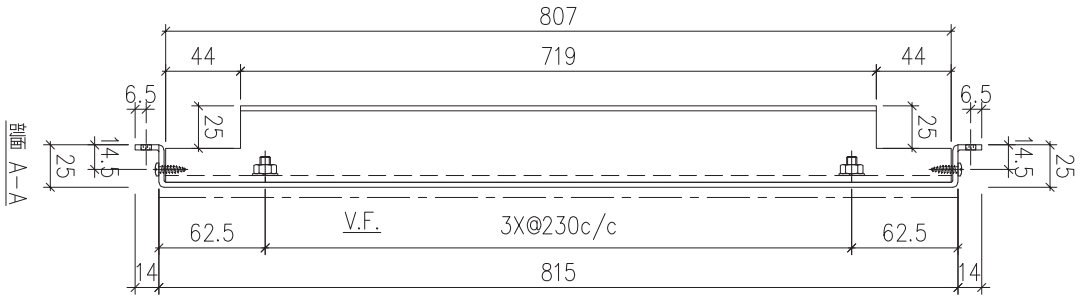

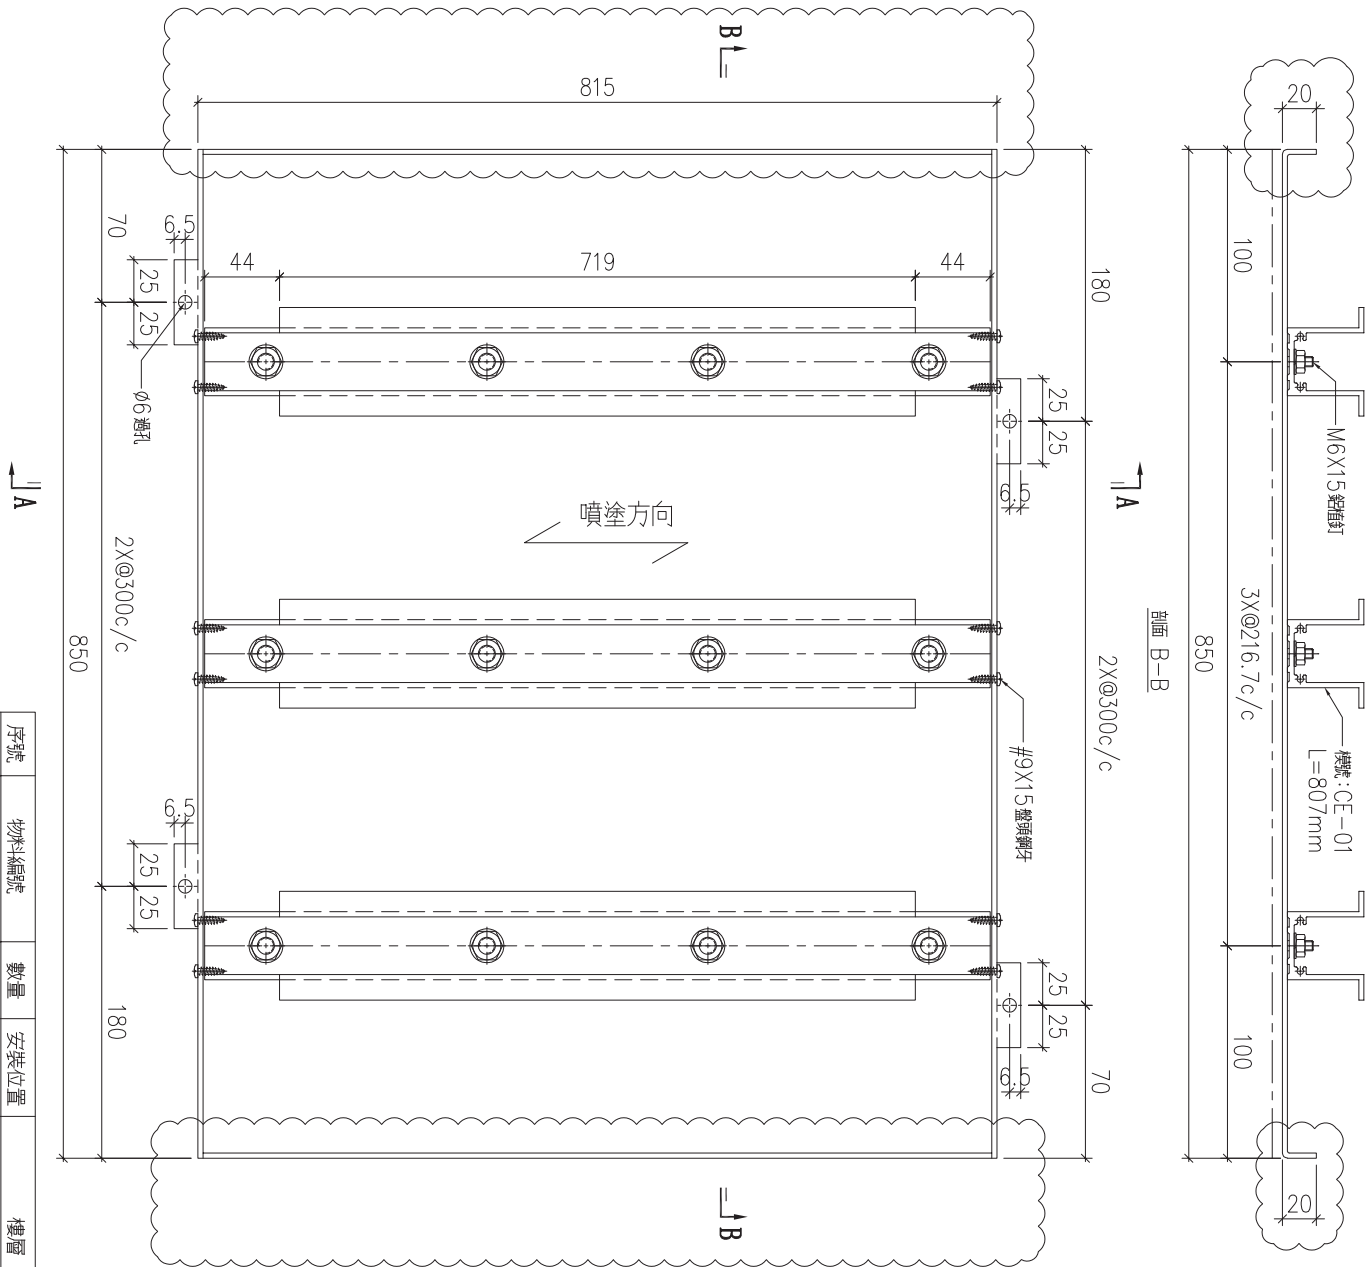

| 序號 | 物料編號 | 數量 | 安裝位置 | 樓層 |
|---|---|---|---|---|
| 01 | T3-ALC-AP49 | 10 | 見派位圖 | T3 FLAT D 6~17/F |


| 名稱 | 天花鋁板加工圖 | 制圖 | LHR | 2022.2.19 | 修改 | A | B | |
|---|---|---|---|---|---|---|---|---|
| 材料 | 3mm厚鋁板 (3003H14) | 復核 | - | - | 日期 | 2022.04.06 | 2022.5.28 | |
| 顏色 | ECW3D993332s-ZD1(素色白色) | 批準 | | | 圖號 | J853-ALC-AP322 | | |

美特鋁質 有限公司
MIDI Aluminium Fabricator Ltd.

| 工程號 | J853 | 地盤 | 錦上路 |
|---|---|---|---|

送地盤

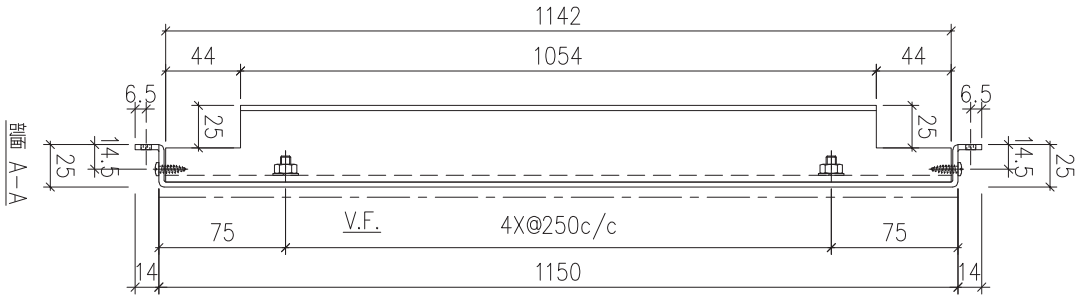

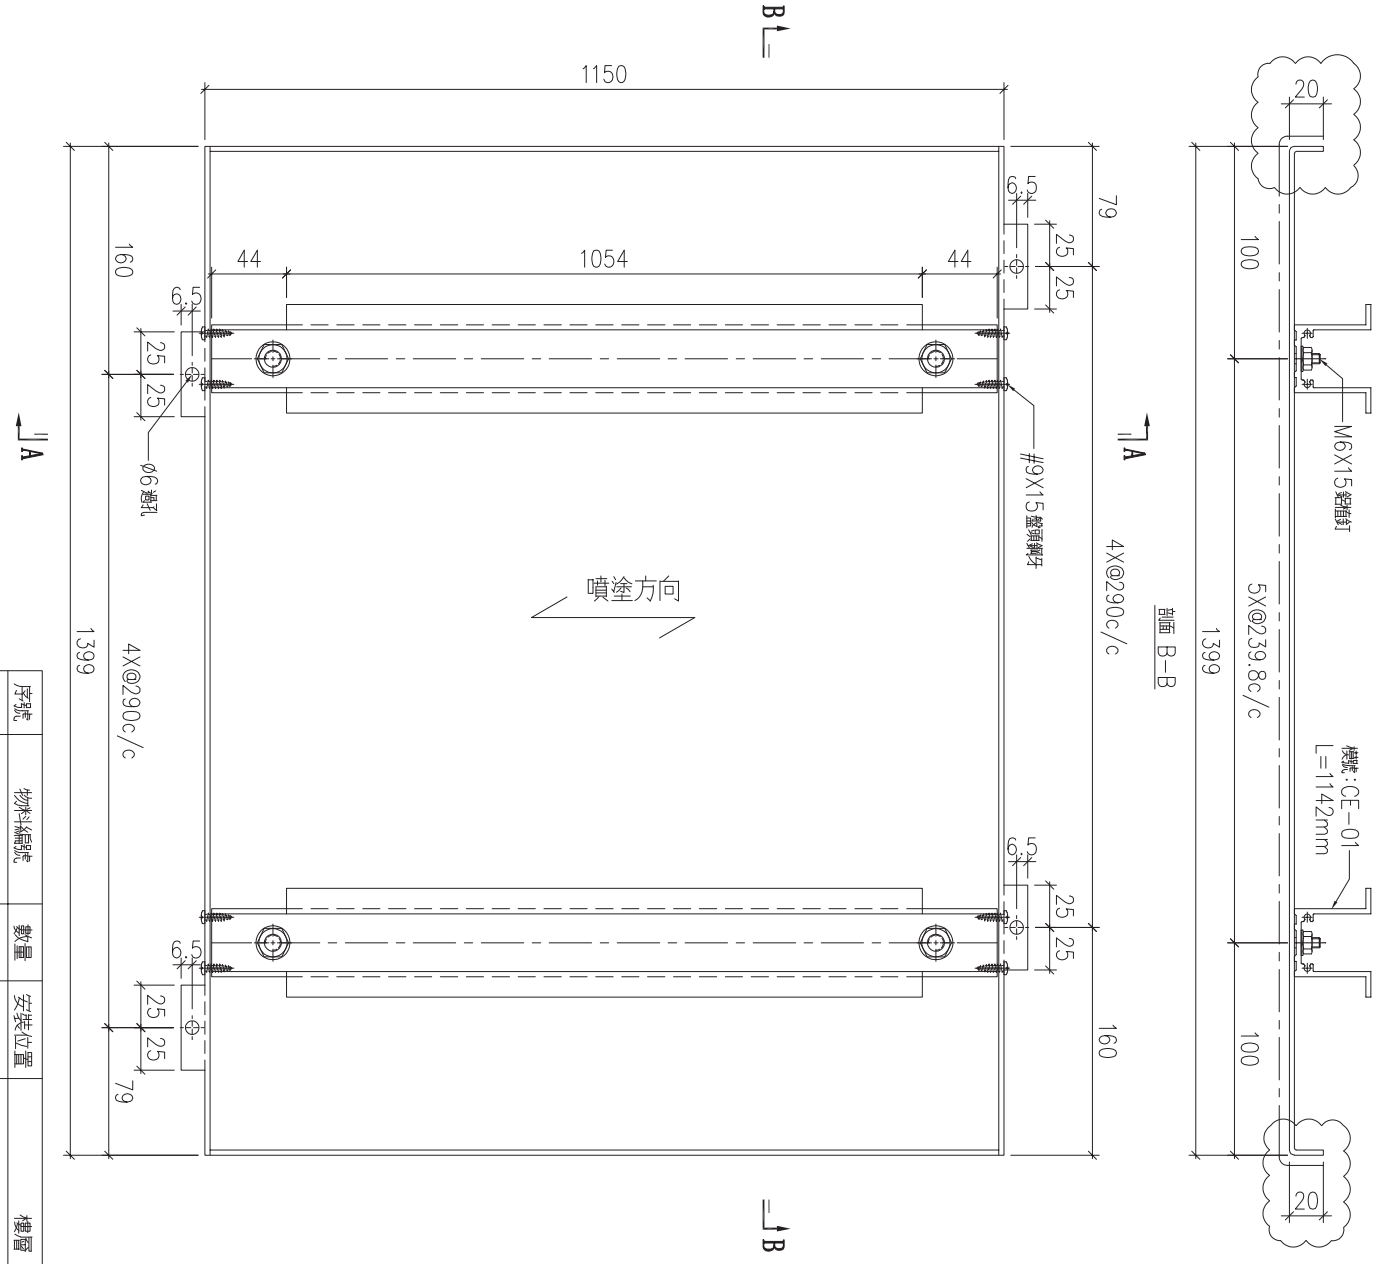

| 序號 | 物料編號 | 數量 | 安裝位置 | 樓層 |
|---|---|---|---|---|
| 01 | T3-ALC-AP60 | 6 | 見派位圖 | T3 FLAT A 17,25,26/F |
| 02 | | | | |


| 名稱 | 天花鋁板加工圖 | 制圖 | LHR | 2022.2.19 | 修改 | A | B | C |
|---|---|---|---|---|---|---|---|---|
| 材料 | 3mm厚鋁板 (3003H14) | 復核 | - | - | 日期 | 2022.3.28 | 2022.04.06 | 2022.5.28 |
| 顏色 | ECW3D993332s-ZD1(素色白色) | 批準 | | | 圖號 | J853-ALC-AP323 | | |

美特鋁質 有限公司
MIDI Aluminium Fabricator Ltd.

| 工程號 | J853 | 地盤 | 錦上路 |
|---|---|---|---|

送地盤

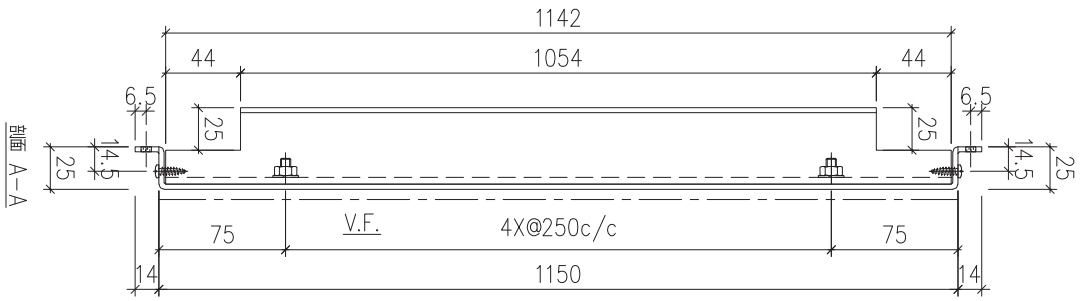

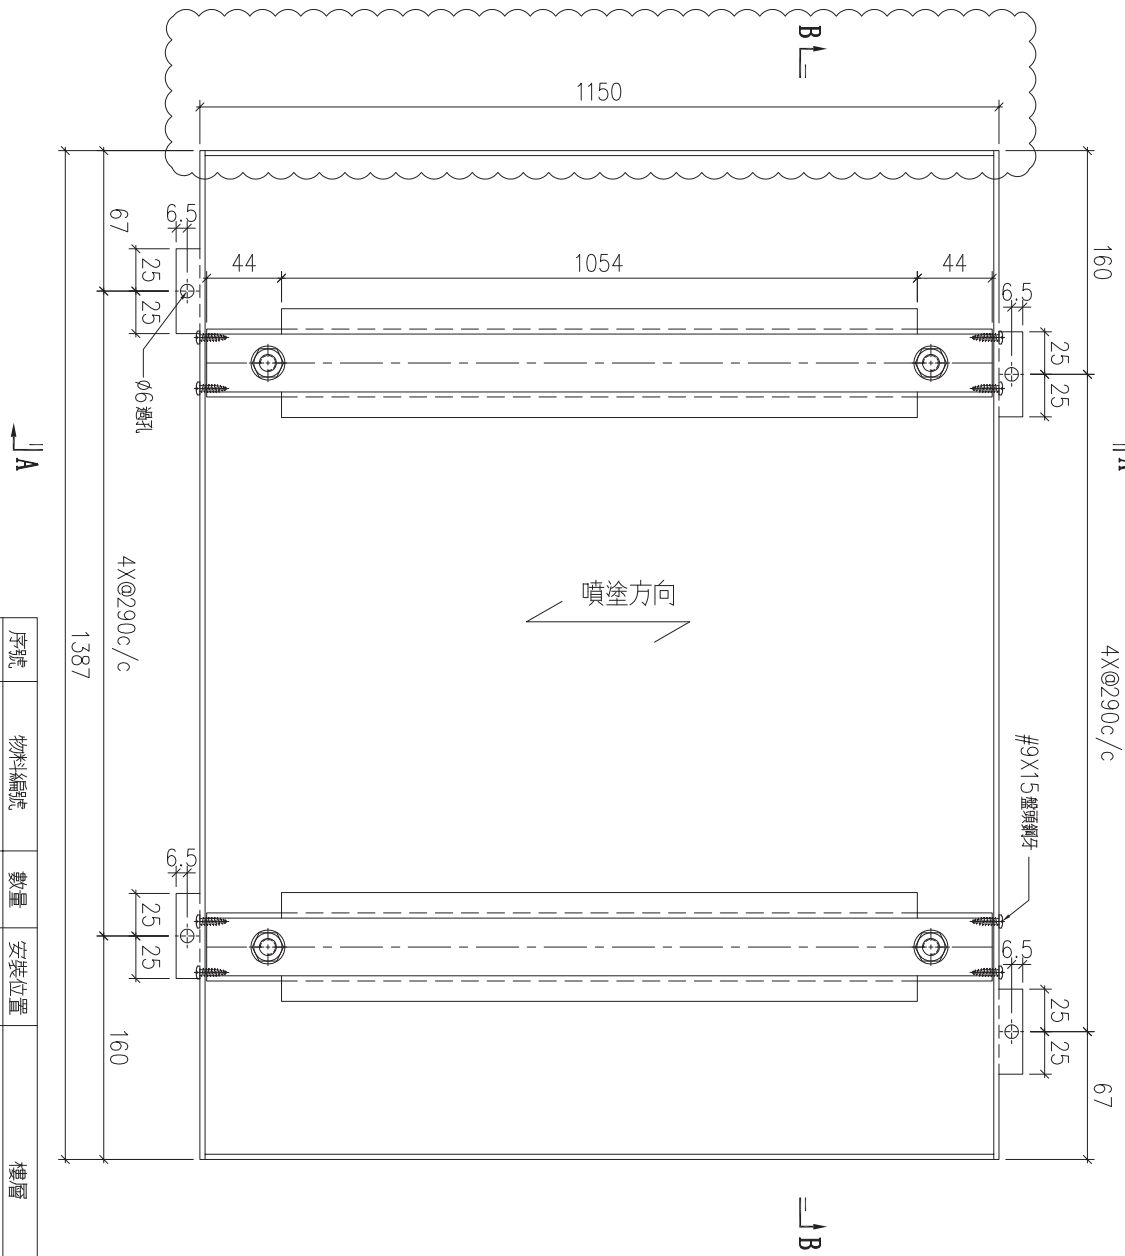

| 序號 | 物料編號 | 數量 | 安裝位置 | 樓層 |
|---|---|---|---|---|
| 01 | T3-ALC-AP61 | 3 | 見派位圖 | T3 FLAT A 17,25,26/F |


| 名稱 | 天花鋁板加工圖 | 制圖 | LHR | 2022.2.19 | 修改 | A | B | C |
|---|---|---|---|---|---|---|---|---|
| 材料 | 3mm厚鋁板 (3003H14) | 復核 | - | - | 日期 | 2022.3.28 | 2022.04.06 | 2022.5.28 |
| 顏色 | ECW3D993332s-ZD1(素色白色) | 批準 | | | 圖號 | J853-ALC-AP324 | | |

美特鋁質 有限公司
MIDI Aluminium Fabricator Ltd.

| 工程號 | J853 | 地盤 | 錦上路 |
|---|---|---|---|

送地盤

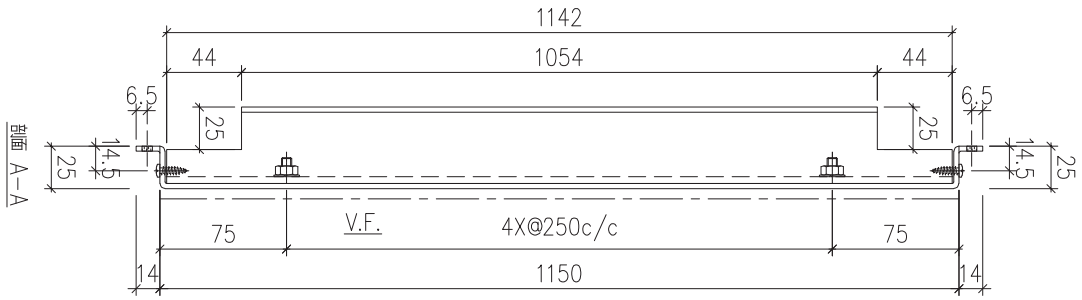

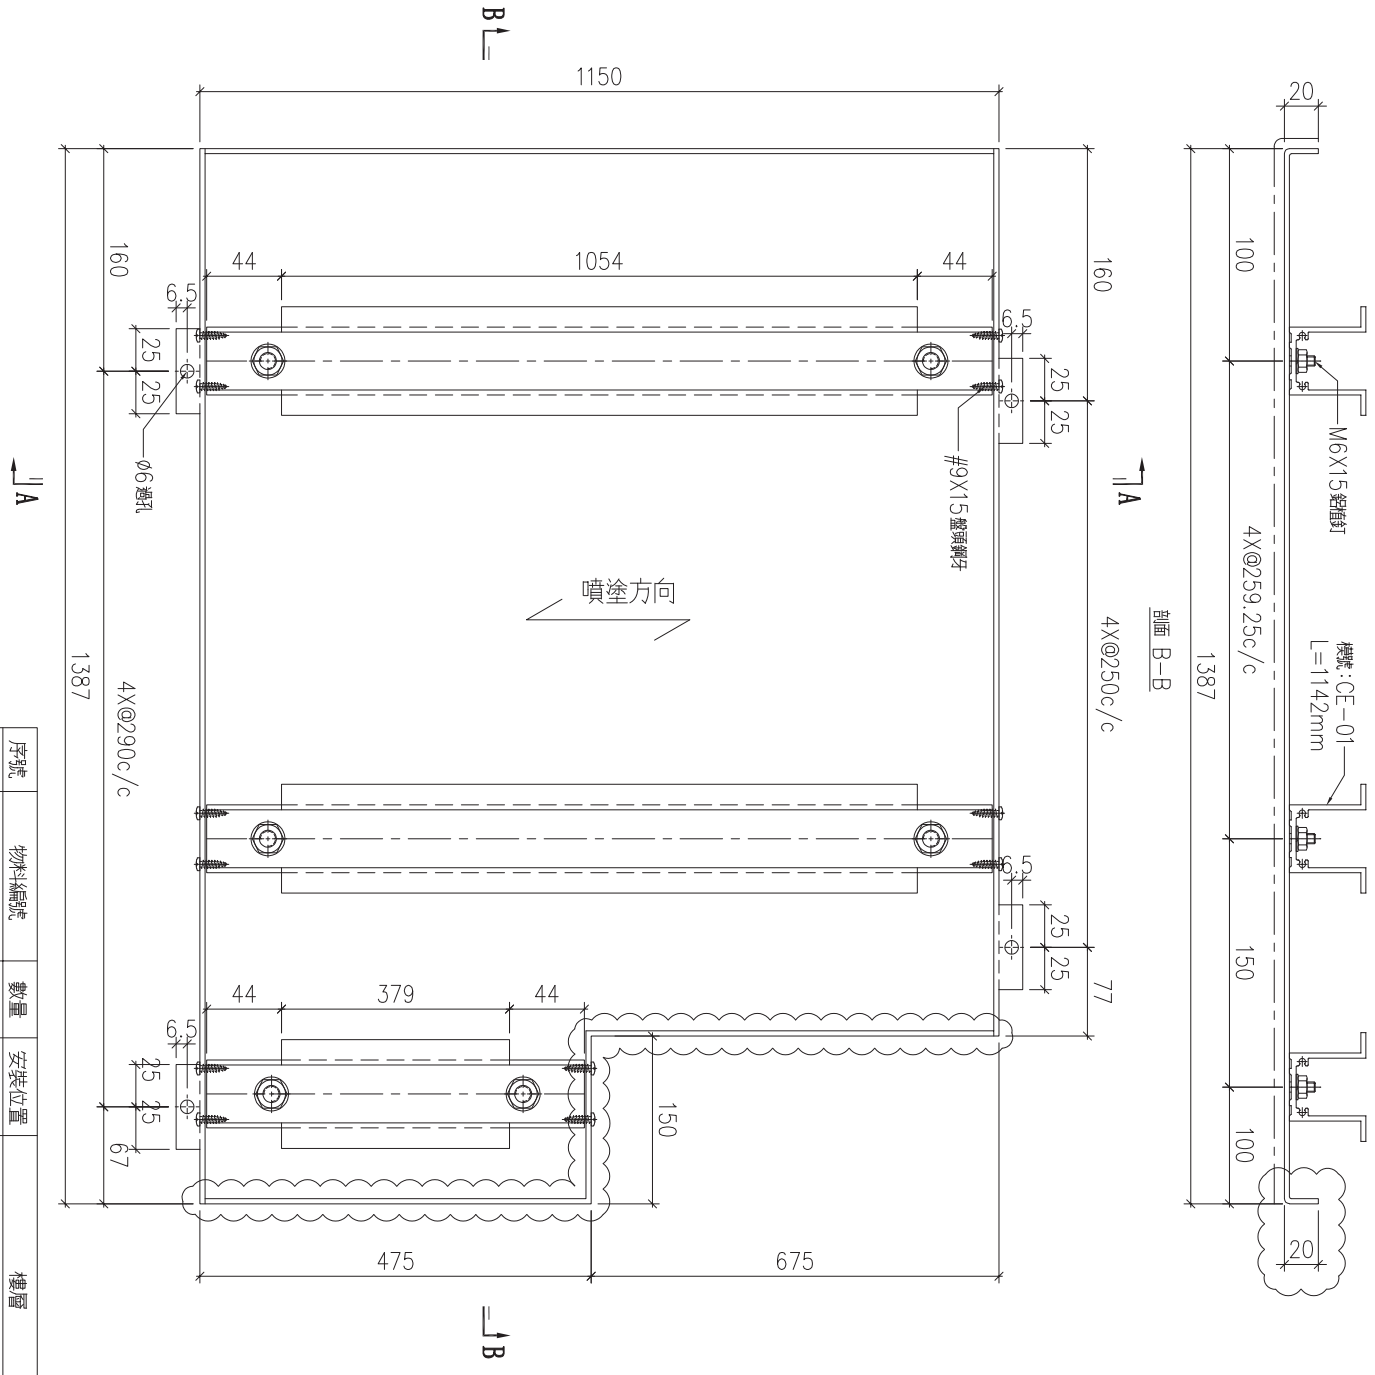

| 序號 | 物料編號 | 數量 | 安裝位置 | 樓層 |
|---|---|---|---|---|
| 01 | T3-ALC-AP62 | 3 | 見派位圖 | T3 FLAT A 17,25,26/F |


| 名稱 | 天花鋁板加工圖 | 制圖 | LHR | 2022.2.19 | 修改 | A | B | C |
|---|---|---|---|---|---|---|---|---|
| 材料 | 3mm厚鋁板 (3003H14) | 復核 | - | - | 日期 | 2022.3.28 | 2022.04.06 | 2022.5.28 |
| 顏色 | ECW3D993332s-ZD1(素色白色) | 批準 | | | 圖號 | J853-ALC-AP325 | | |

美特鋁質 有限公司
MIDI Aluminium Fabricator Ltd.

| 工程號 | J853 | 地盤 | 錦上路 |
|---|---|---|---|

送地盤

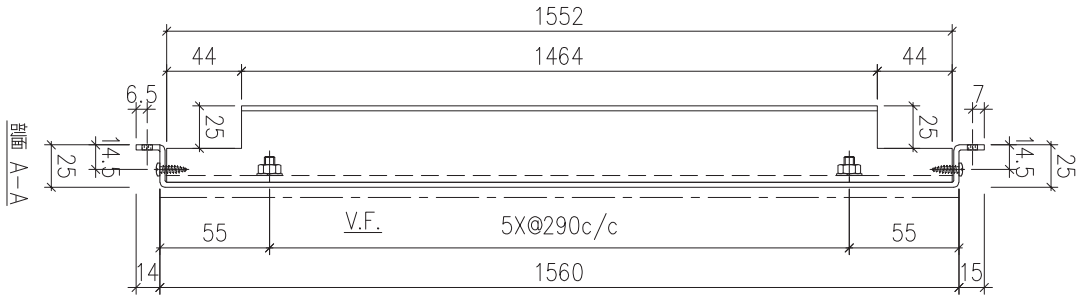

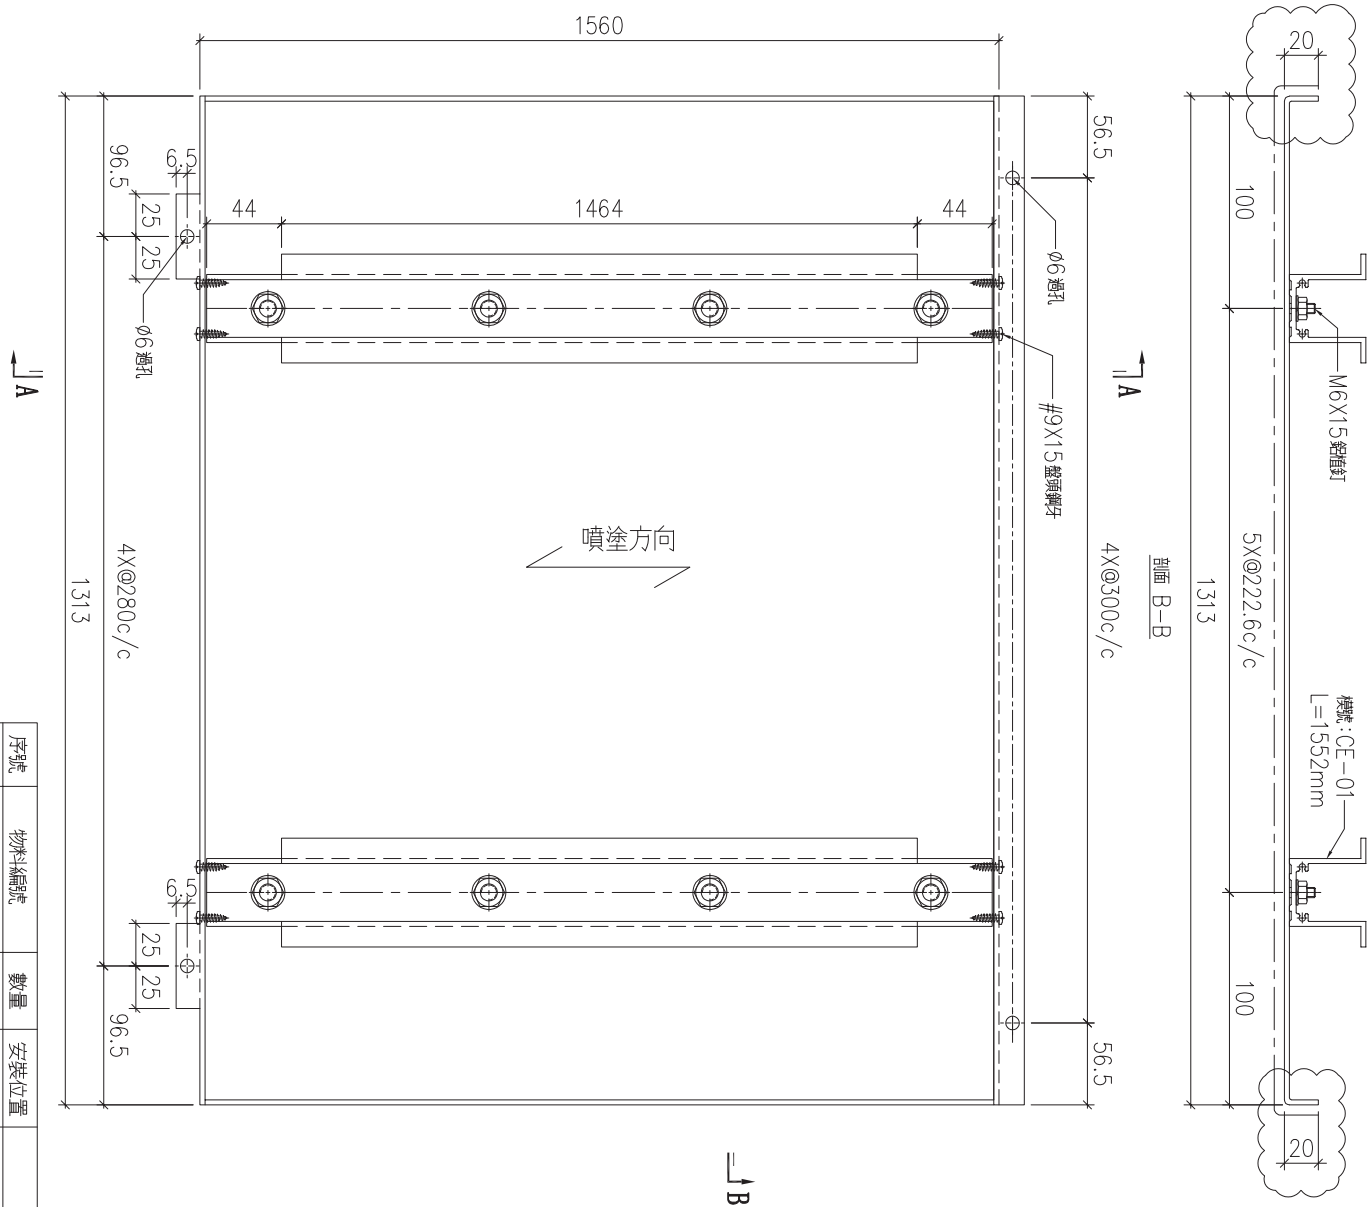

| 序號 | 物料編號 | 數量 | 安裝位置 | 樓層 |
|---|---|---|---|---|
| 01 | T1-ALC-AP06 | 1 | 見派位圖 | T1 FLAT A 5/F |


| 名稱 | 天花鋁板加工圖 | 制圖 | LHR | 2022.2.19 | 修改 | A | B | |
|---|---|---|---|---|---|---|---|---|
| 材料 | 3mm厚鋁板 (3003H14) | 復核 | - | - | 日期 | 2022.04.06 | 2022.5.26 | |
| 顏色 | ECW3D993332s-ZD1(素色白色) | 批準 | | | 圖號 | J853-ALC-AP326 | | |

美特鋁質 有限公司
MIDI Aluminium Fabricator Ltd.

| 工程號 | J853 | 地盤 | 錦上路 |
|---|---|---|---|

送地盤

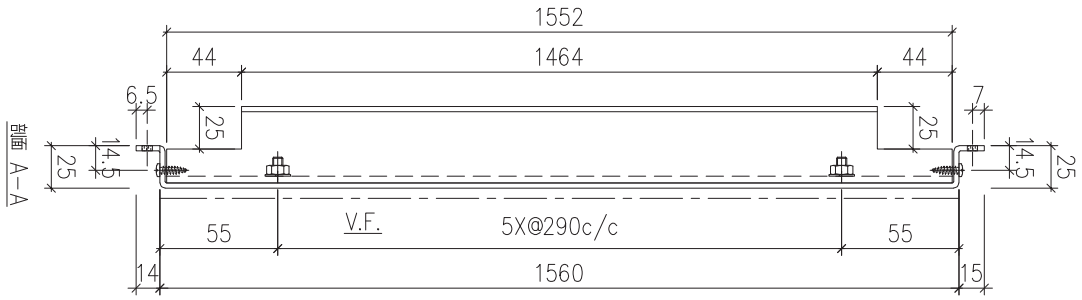

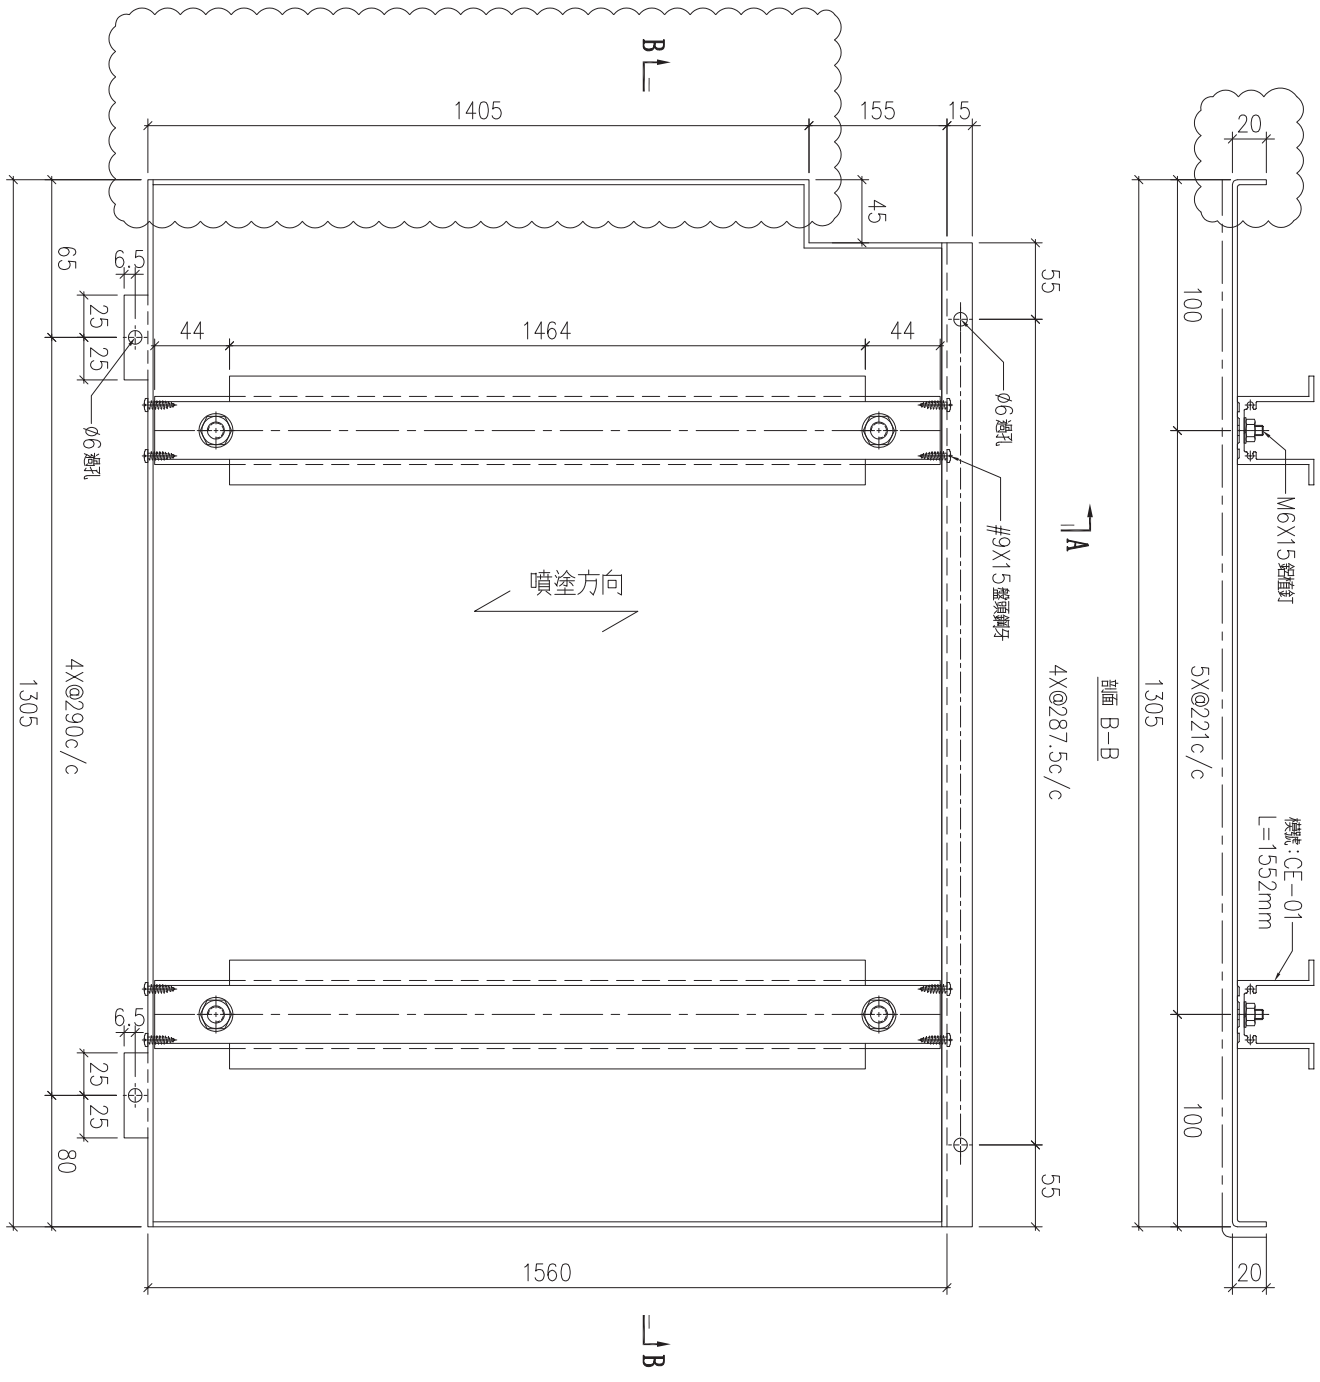

| 序號 | 物料編號 | 數量 | 安裝位置 | 樓層 |
|---|---|---|---|---|
| 01 | T1-ALC-AP07 | 1 | 見派位圖 | T1 FLAT A 5/F |


| 名稱 | 天花鋁板加工圖 | 制圖 | LHR | 2022.2.19 | 修改 | A | B | C |
|---|---|---|---|---|---|---|---|---|
| 材料 | 3mm厚鋁板 (3003H14) | 復核 | - | - | 日期 | 2022.3.29 | 2022.04.06 | 2022.5.26 |
| 顏色 | ECW3D993332s-ZD1(素色白色) | 批準 | | | 圖號 | J853-ALC-AP327 | | |

美特鋁質 有限公司
MIDI Aluminium Fabricator Ltd.

| 工程號 | J853 | 地盤 | 錦上路 |
|---|---|---|---|

送地盤

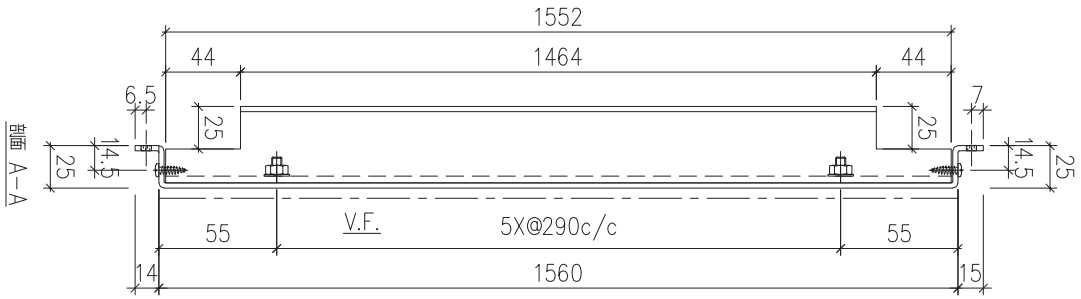

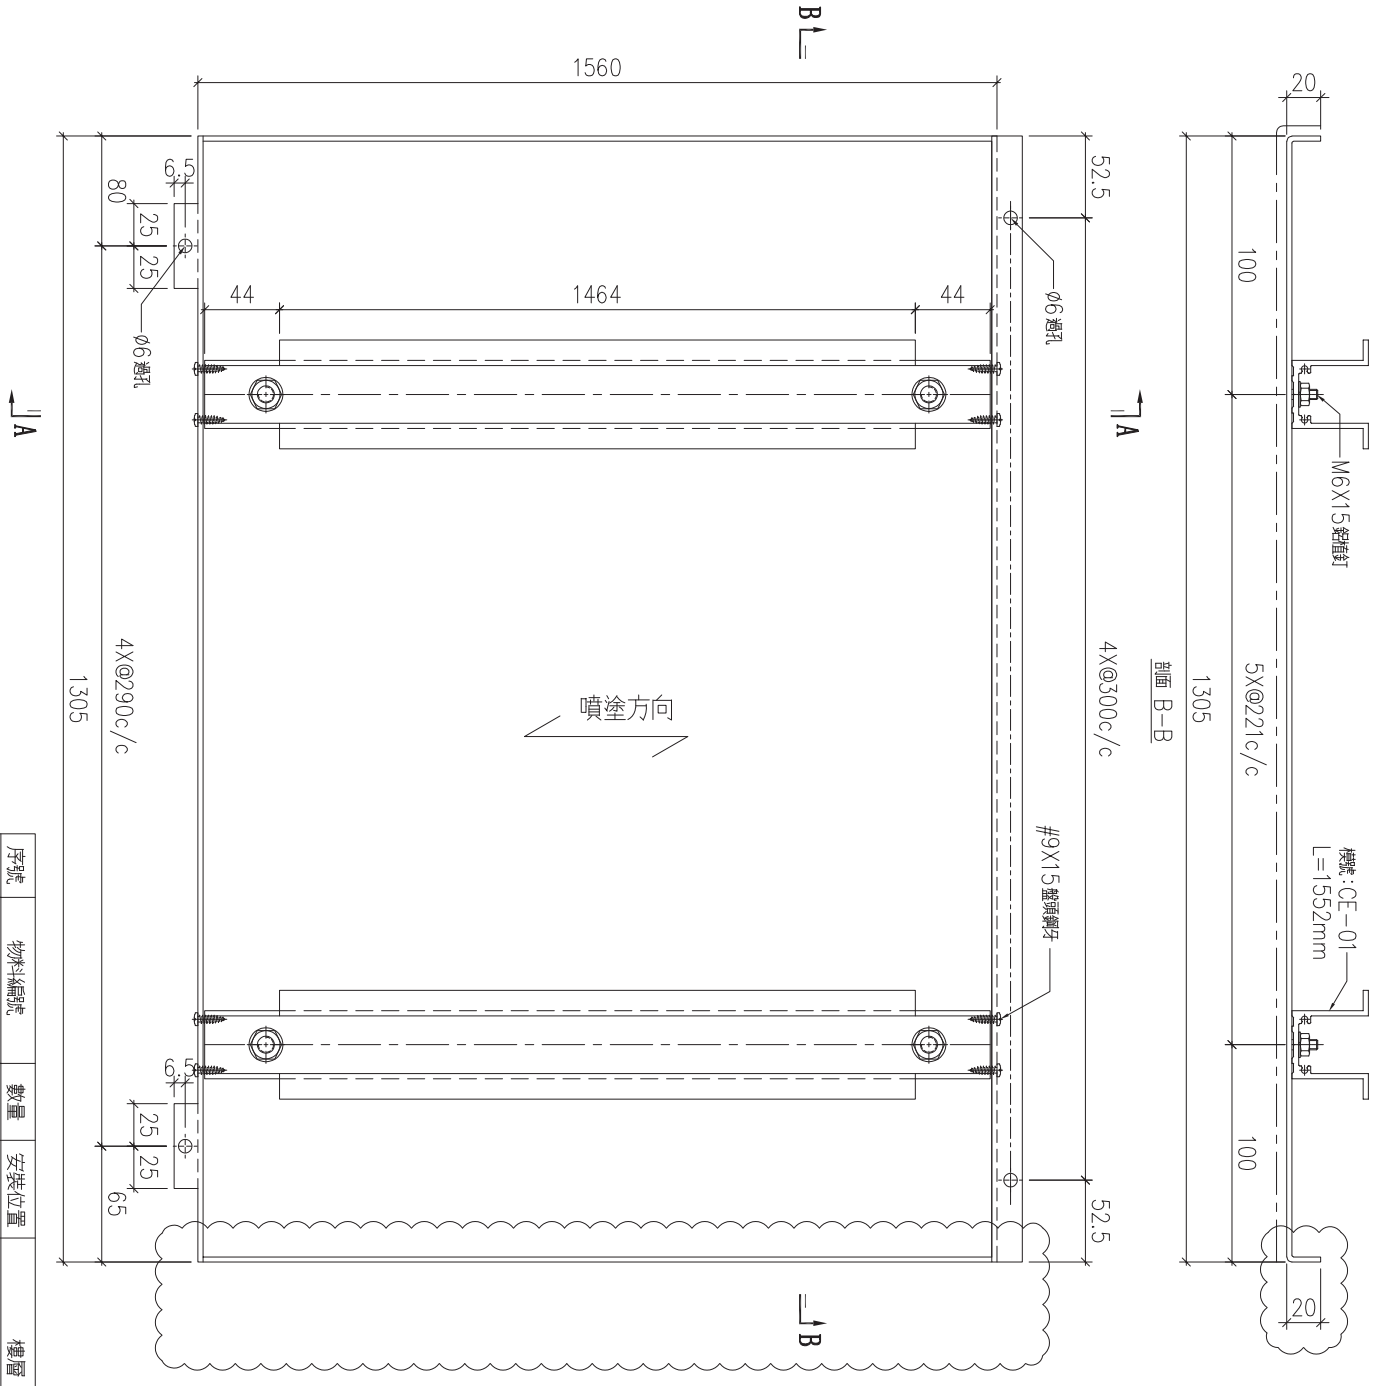

| 序號 | 物料編號 | 數量 | 安裝位置 | 樓層 |
|---|---|---|---|---|
| 01 | T1-ALC-AP08 | 1 | 見派位圖 | T1 FLAT A 5/F |


| 名稱 | 天花鋁板加工圖 | 制圖 | LHR | 2022.2.19 | 修改 | A | B | C |
|---|---|---|---|---|---|---|---|---|
| 材料 | 3mm厚鋁板 (3003H14) | 復核 | - | - | 日期 | 2022.3.29 | 2022.04.06 | 2022.5.26 |
| 顏色 | ECW3D993332S-ZD1(素色白色) | 批準 | | | 圖號 | J853-ALC-AP328 | | |

美特鋁質 有限公司
MIDI Aluminium Fabricator Ltd.

| 工程號 | J853 | 地盤 | 錦上路 |
|---|---|---|---|

送地盤

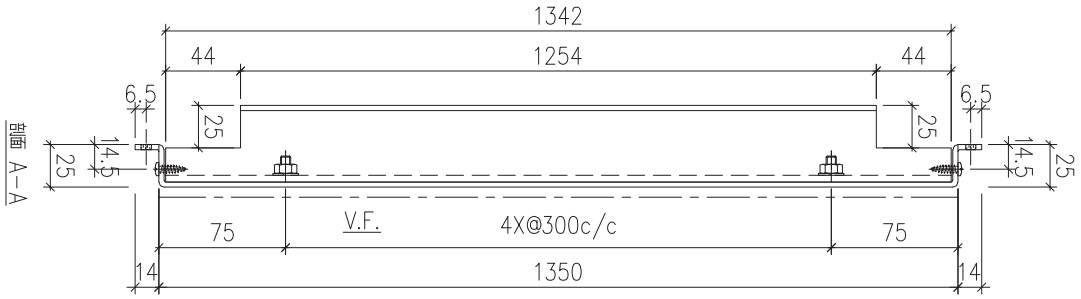

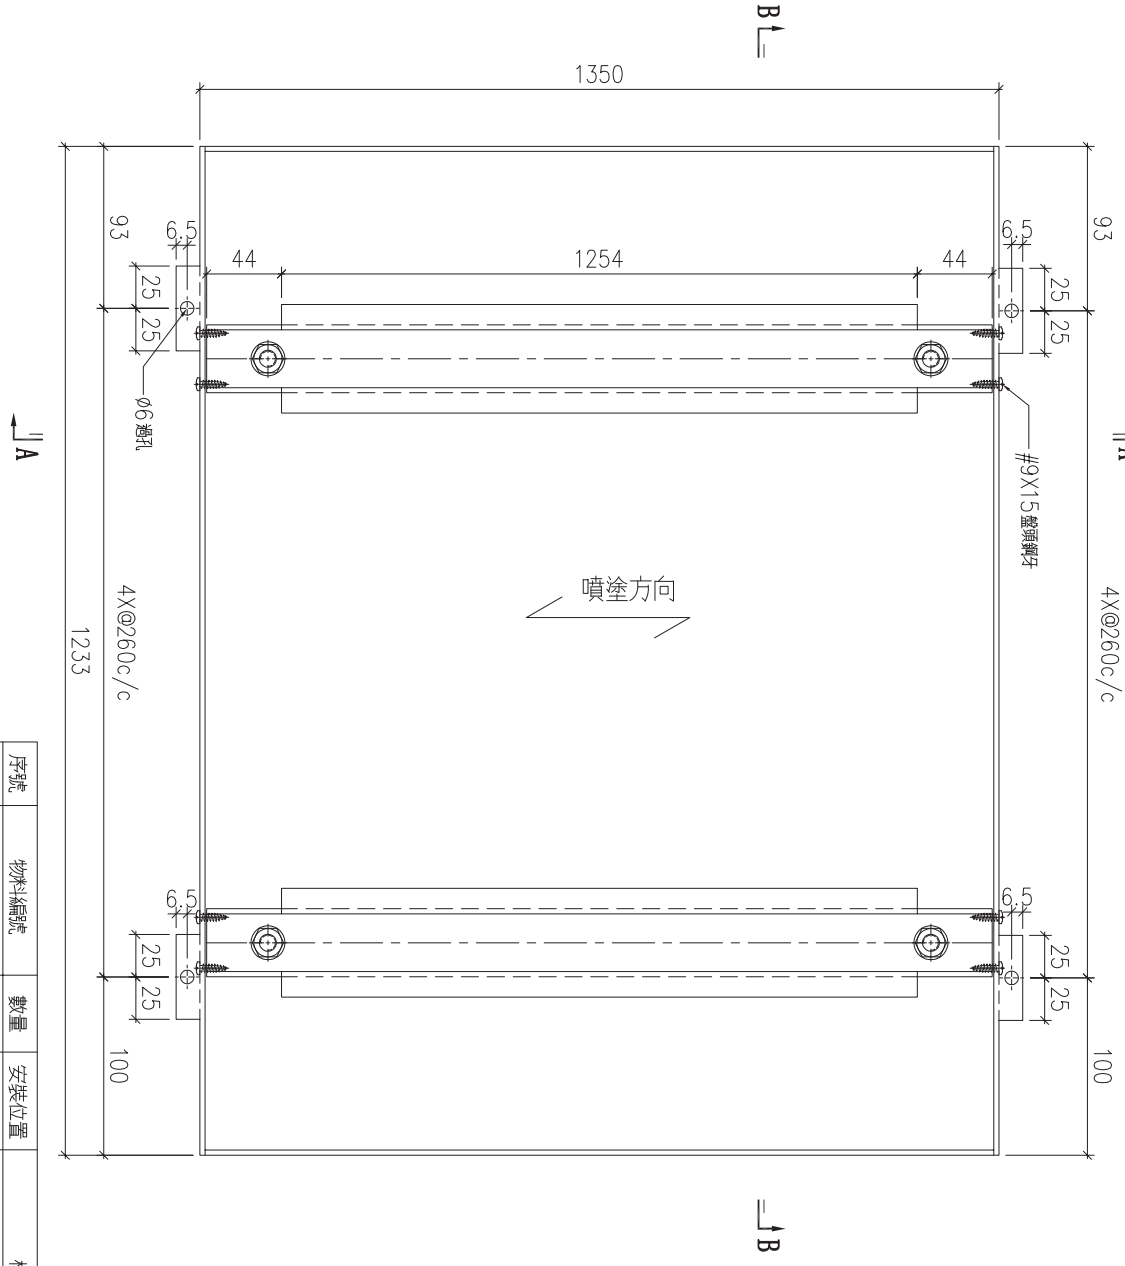




| 序號 | 物料編號 | 數量 | 安裝位置 | 樓層 |
|---|---|---|---|---|
| 01 | T1-ALC-AP18 | 1 | 見派位圖 | T1 FLAT A 23/F |


| 名稱 | 天花鋁板加工圖 | 制圖 | LHR | 2022.2.19 | 修改 | A | B | |
|---|---|---|---|---|---|---|---|---|
| 材料 | 3mm厚鋁板 (3003H14) | 復核 | - | - | 日期 | 2022.04.06 | 2022.5.27 | |
| 顏色 | ECW3D993332S-ZD1(素色白色) | 批準 | | | 圖號 | J853-ALC-AP329 | | |

美特鋁質 有限公司
MIDI Aluminium Fabricator Ltd.

| 工程號 | J853 | 地盤 | 錦上路 |
|---|---|---|---|

送地盤

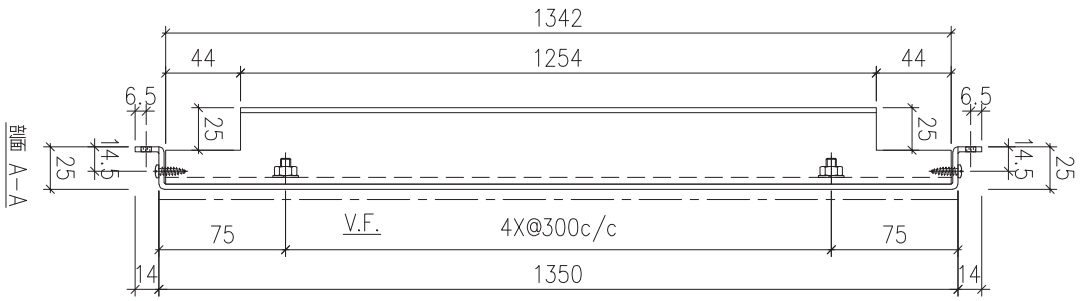

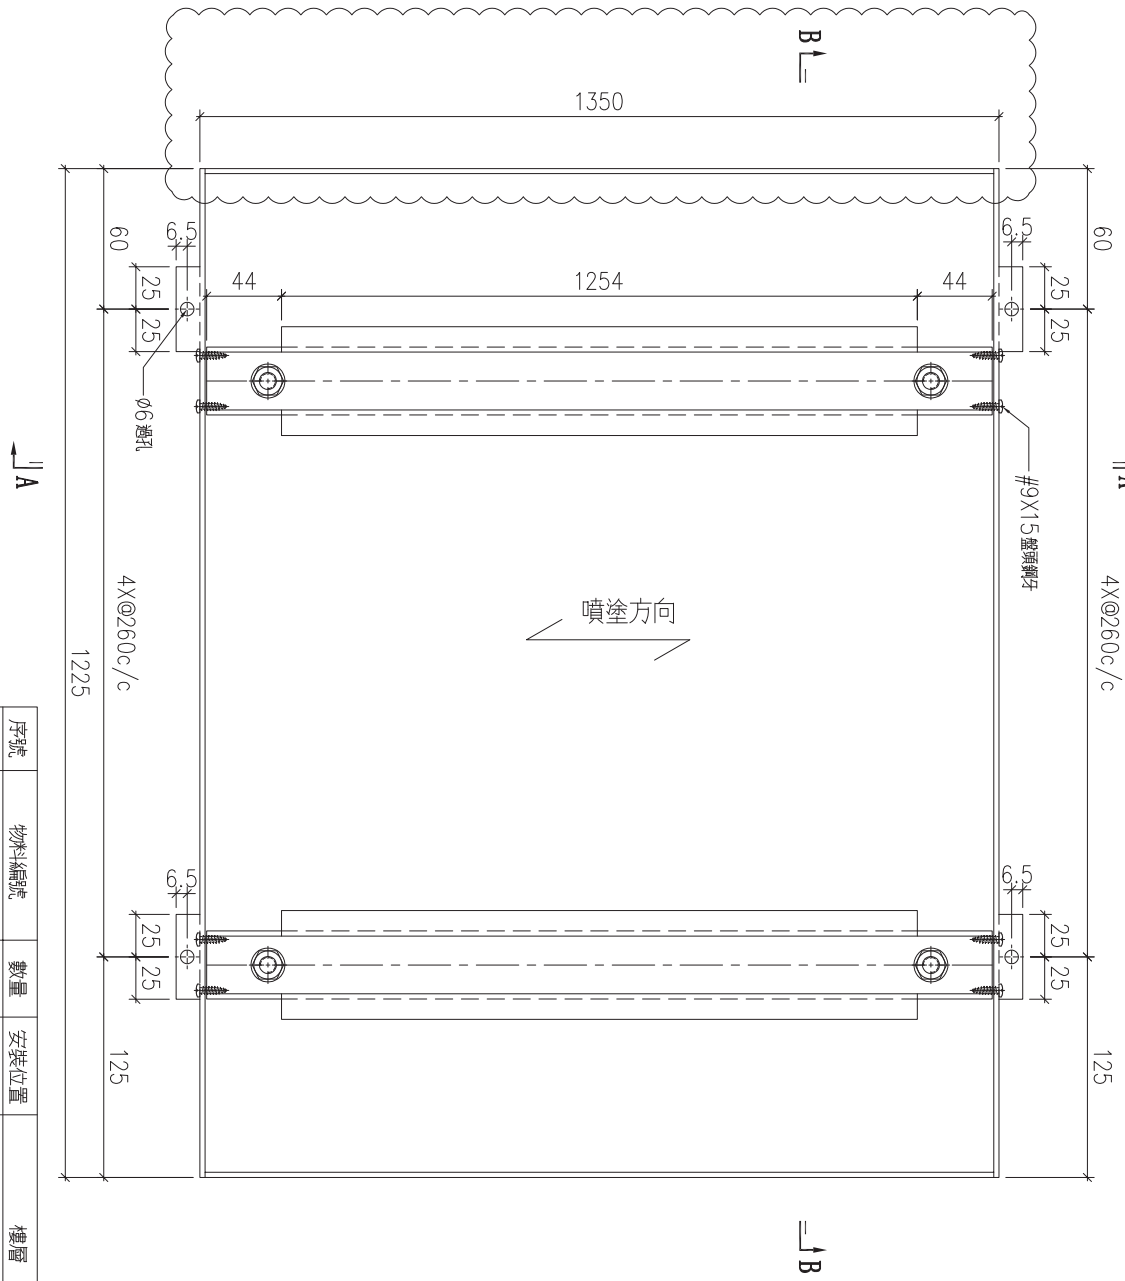

| 序號 | 物料編號 | 數量 | 安裝位置 | 樓層 |
|---|---|---|---|---|
| 01 | T1-ALC-AP19 | 1 | 見派位圖 | T1 FLAT A 23/F |


| 名稱 | 天花鋁板加工圖 | 制圖 | LHR | 2022.2.19 | 修改 | A | B | |
|---|---|---|---|---|---|---|---|---|
| 材料 | 3mm厚鋁板 (3003H14) | 復核 | - | - | 日期 | 2022.04.06 | 2022.5.27 | |
| 顏色 | ECW3D993332S-ZD1(素色白色) | 批準 | | | 圖號 | J853-ALC-AP330 | | |

美特鋁質 有限公司
MIDI Aluminium Fabricator Ltd.

| 工程號 | J853 | 地盤 | 錦上路 |
|---|---|---|---|

送地盤

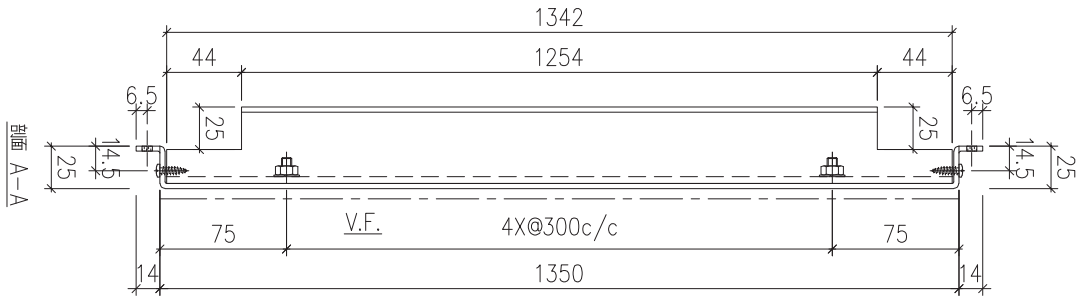

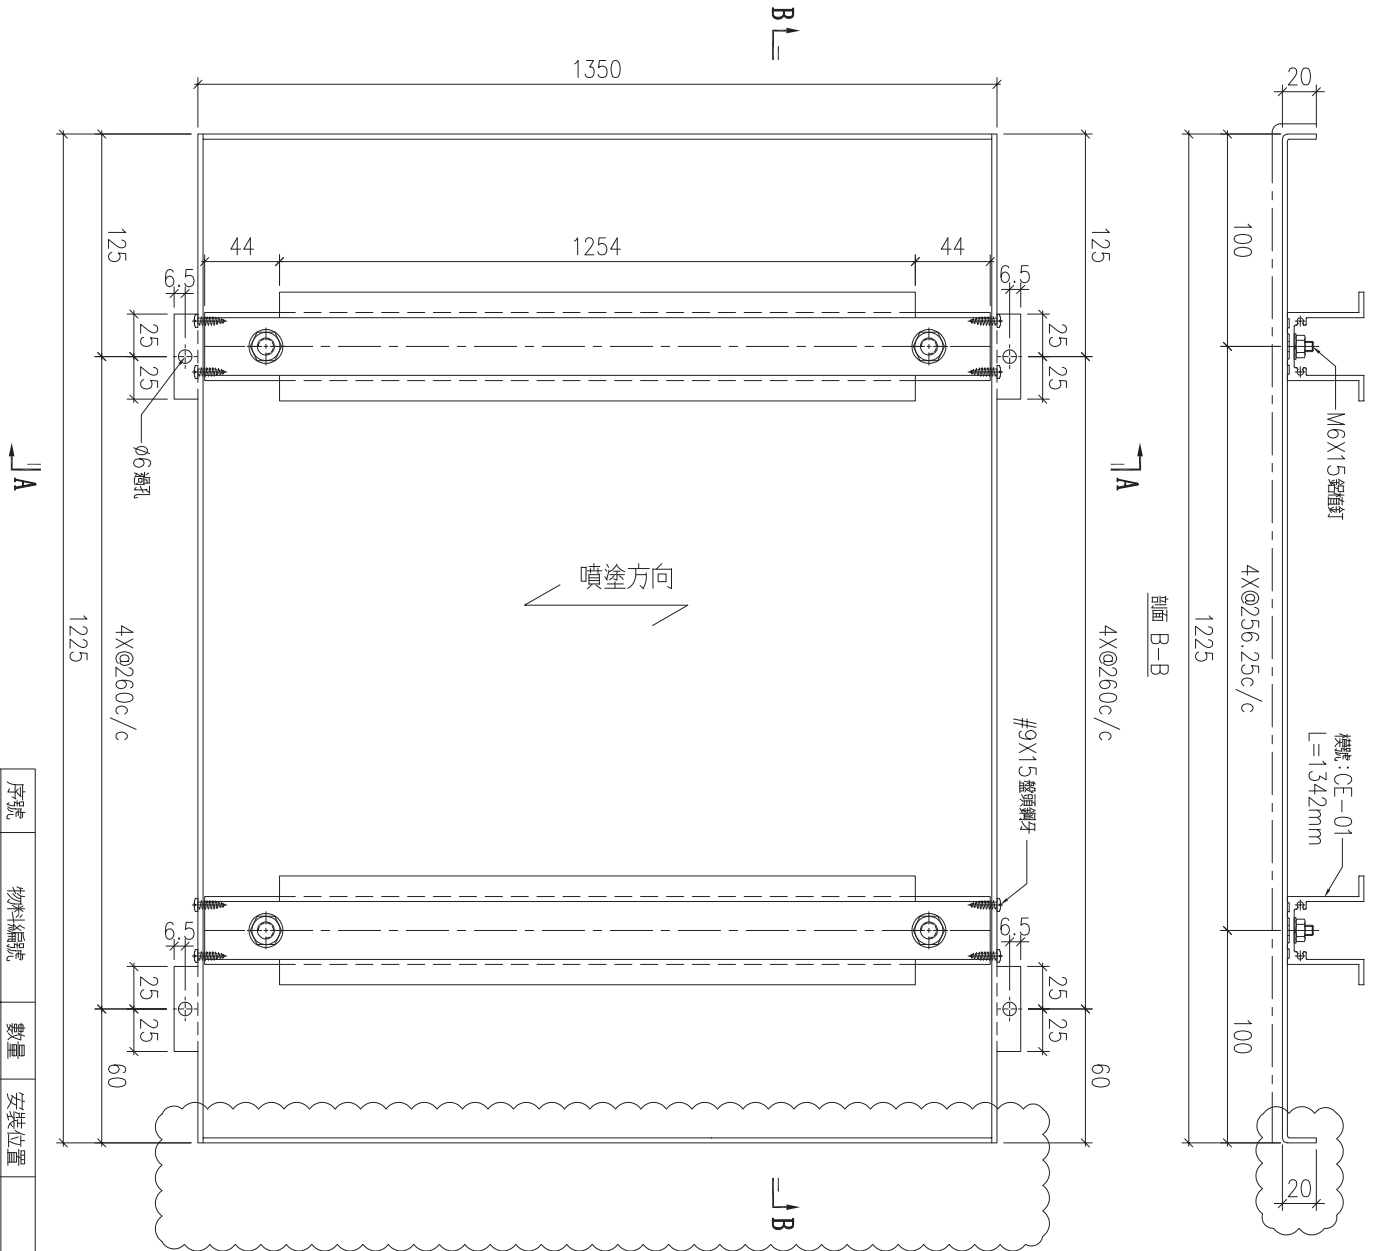

| 序號 | 物料編號 | 數量 | 安裝位置 | 樓層 |
|---|---|---|---|---|
| 01 | T1-ALC-AP20 | 1 | 見派位圖 | T1 FLAT A 23/F |


| 名稱 | 天花鋁板加工圖 | 制圖 | LHR | 2022.2.19 | 修改 | A | B | |
|---|---|---|---|---|---|---|---|---|
| 材料 | 3mm厚鋁板 (3003H14) | 復核 | - | - | 日期 | 2022.04.06 | 2022.5.27 | |
| 顏色 | ECW3D993332S-ZD1(素色白色) | 批準 | | | 圖號 | J853-ALC-AP331 | | |

美特鋁質 有限公司
MIDI Aluminium Fabricator Ltd.

| 工程號 | J853 | 地盤 | 錦上路 |
|---|---|---|---|

送地盤

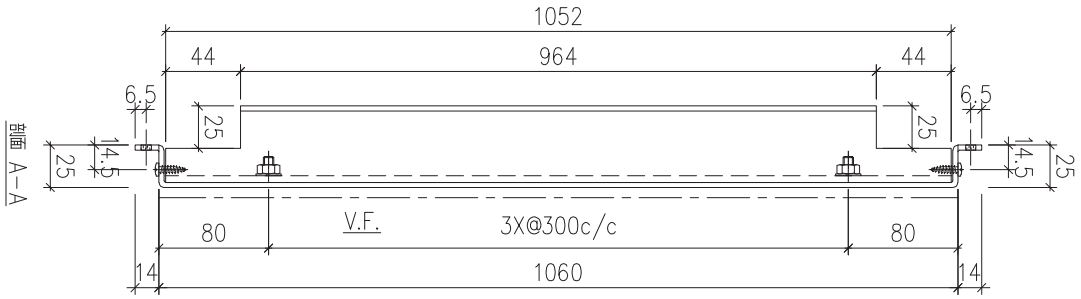

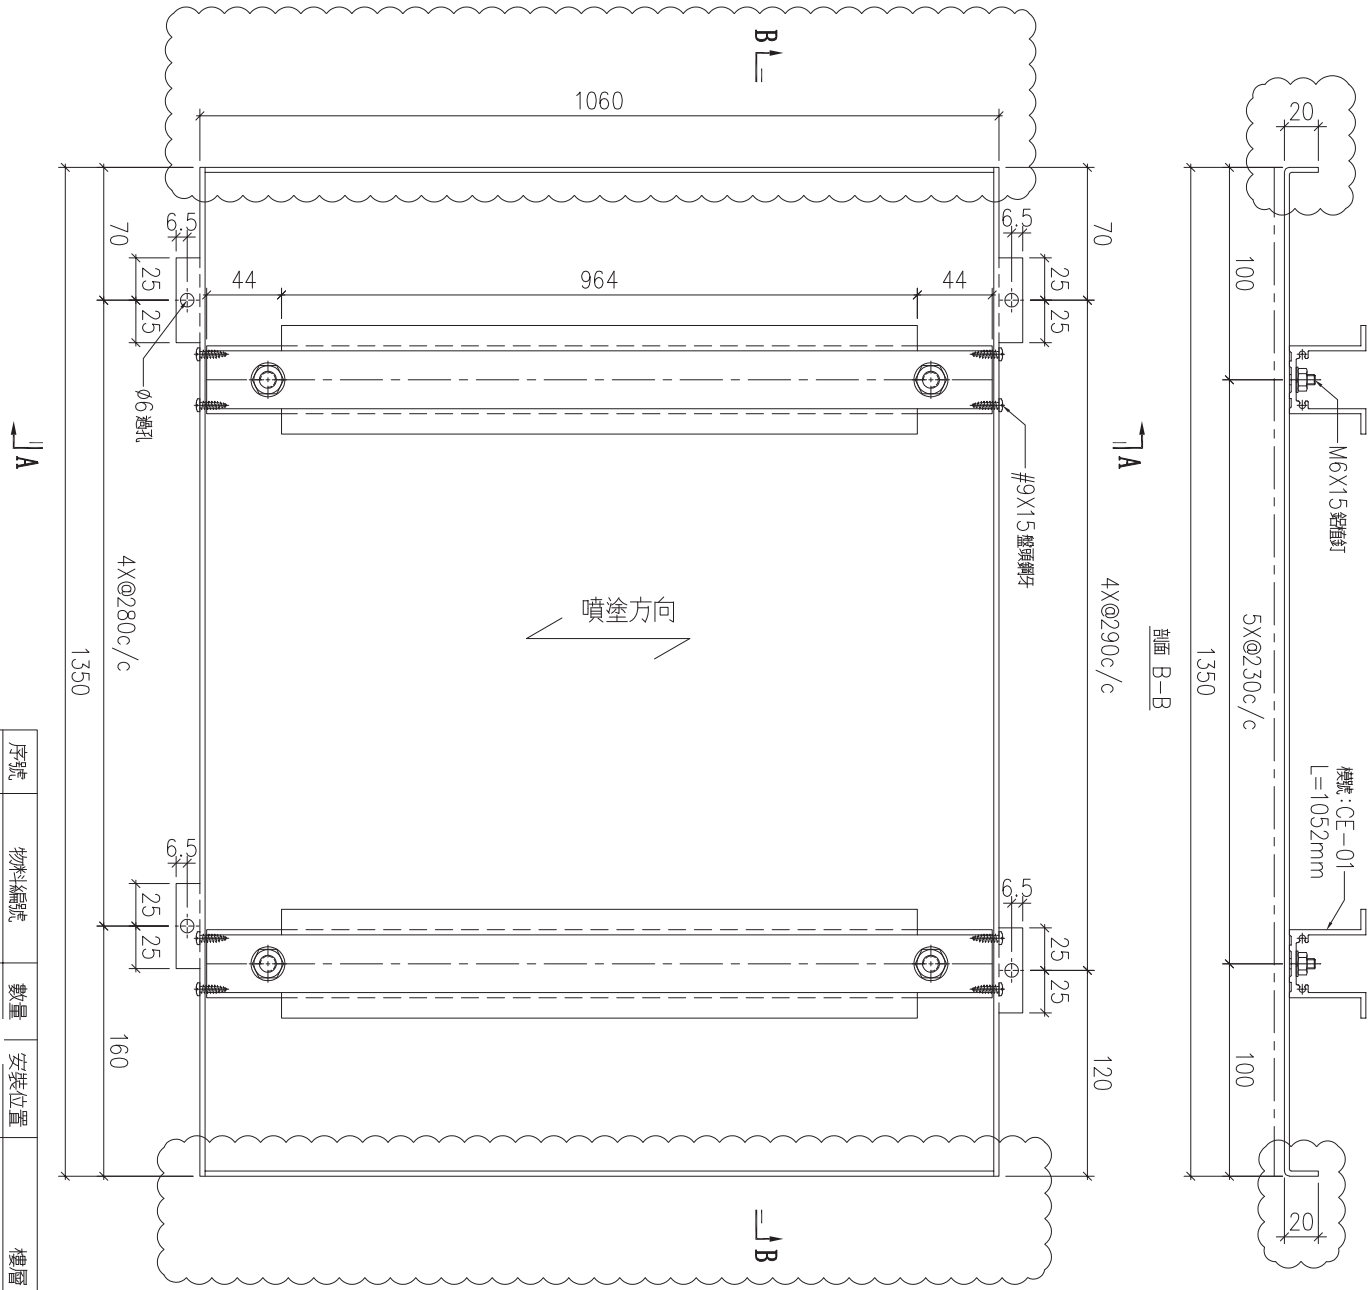

| 序號 | 物料編號 | 數量 | 安裝位置 | 樓層 |
|---|---|---|---|---|
| 01 | T1-ALC-AP21 | 15 | 詳位圖 | T1 FLAT A 6~23/F |


| 名稱 | 天花鋁板加工圖 | 制圖 | LHR | 2022.2.19 | 修改 | A | B | |
|---|---|---|---|---|---|---|---|---|
| 材料 | 3mm厚鋁板 (3003H14) | 復核 | - | - | 日期 | 2022.04.06 | 2022.5.26 | |
| 顏色 | ECW3D993332S-ZD1(素色白色) | 批準 | | | 圖號 | J853-ALC-AP332 | | |

美特鋁質　有限公司
MIDI Aluminium Fabricator Ltd.

| 工程號 | J853 | 地盤 | 錦上路 |
|---|---|---|---|

送地盤

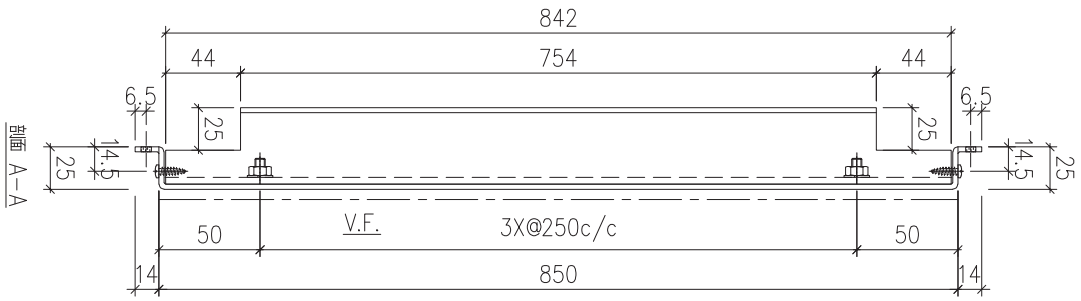

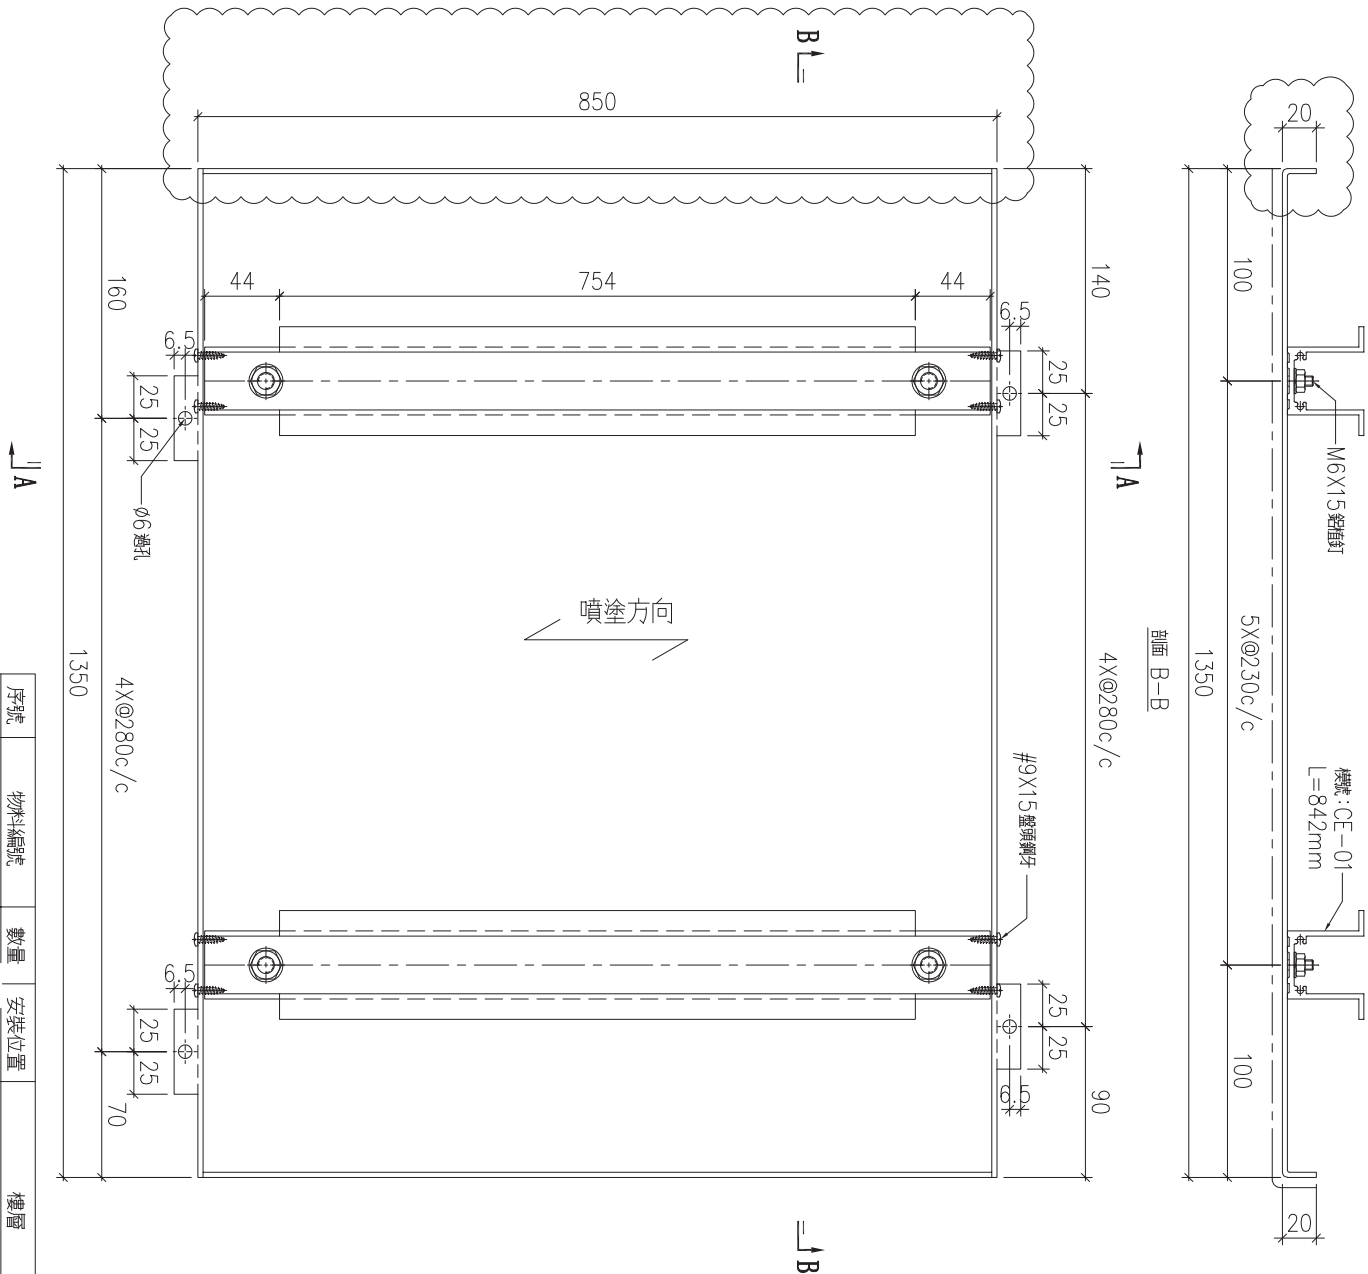

| 序號 | 物料編號 | 數量 | 安裝位置 | 樓層 |
|---|---|---|---|---|
| 01 | T1-ALC-AP22 | 約15張 | 詳位圖 | T1 FLAT A 6~23/F |


| 名稱 | 天花鋁板加工圖 | 制圖 | LHR | 2022.2.19 | 修改 | A | B | |
|---|---|---|---|---|---|---|---|---|
| 材料 | 3mm厚鋁板 (3003H14) | 復核 | - | - | 日期 | 2022.04.06 | 2022.5.26 | |
| 顏色 | ECW3D993332S-ZD1(素色白色) | 批準 | | | 圖號 | J853-ALC-AP333 | | |

美特鋁質 有限公司
MIDI Aluminium Fabricator Ltd.

| 工程號 | J853 | 地盤 | 錦上路 |
|---|---|---|---|

送地盤

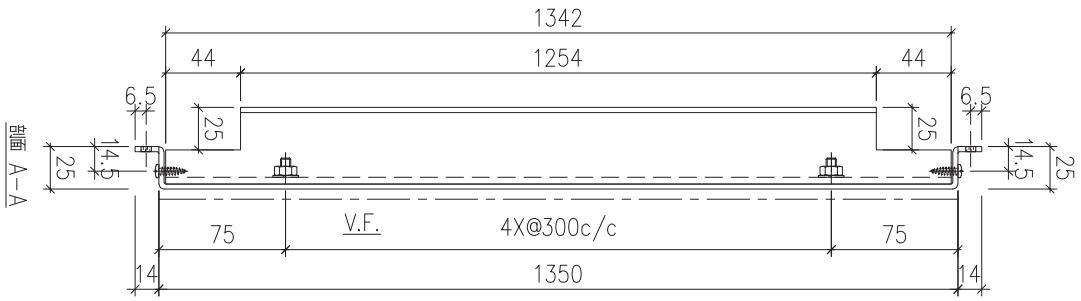

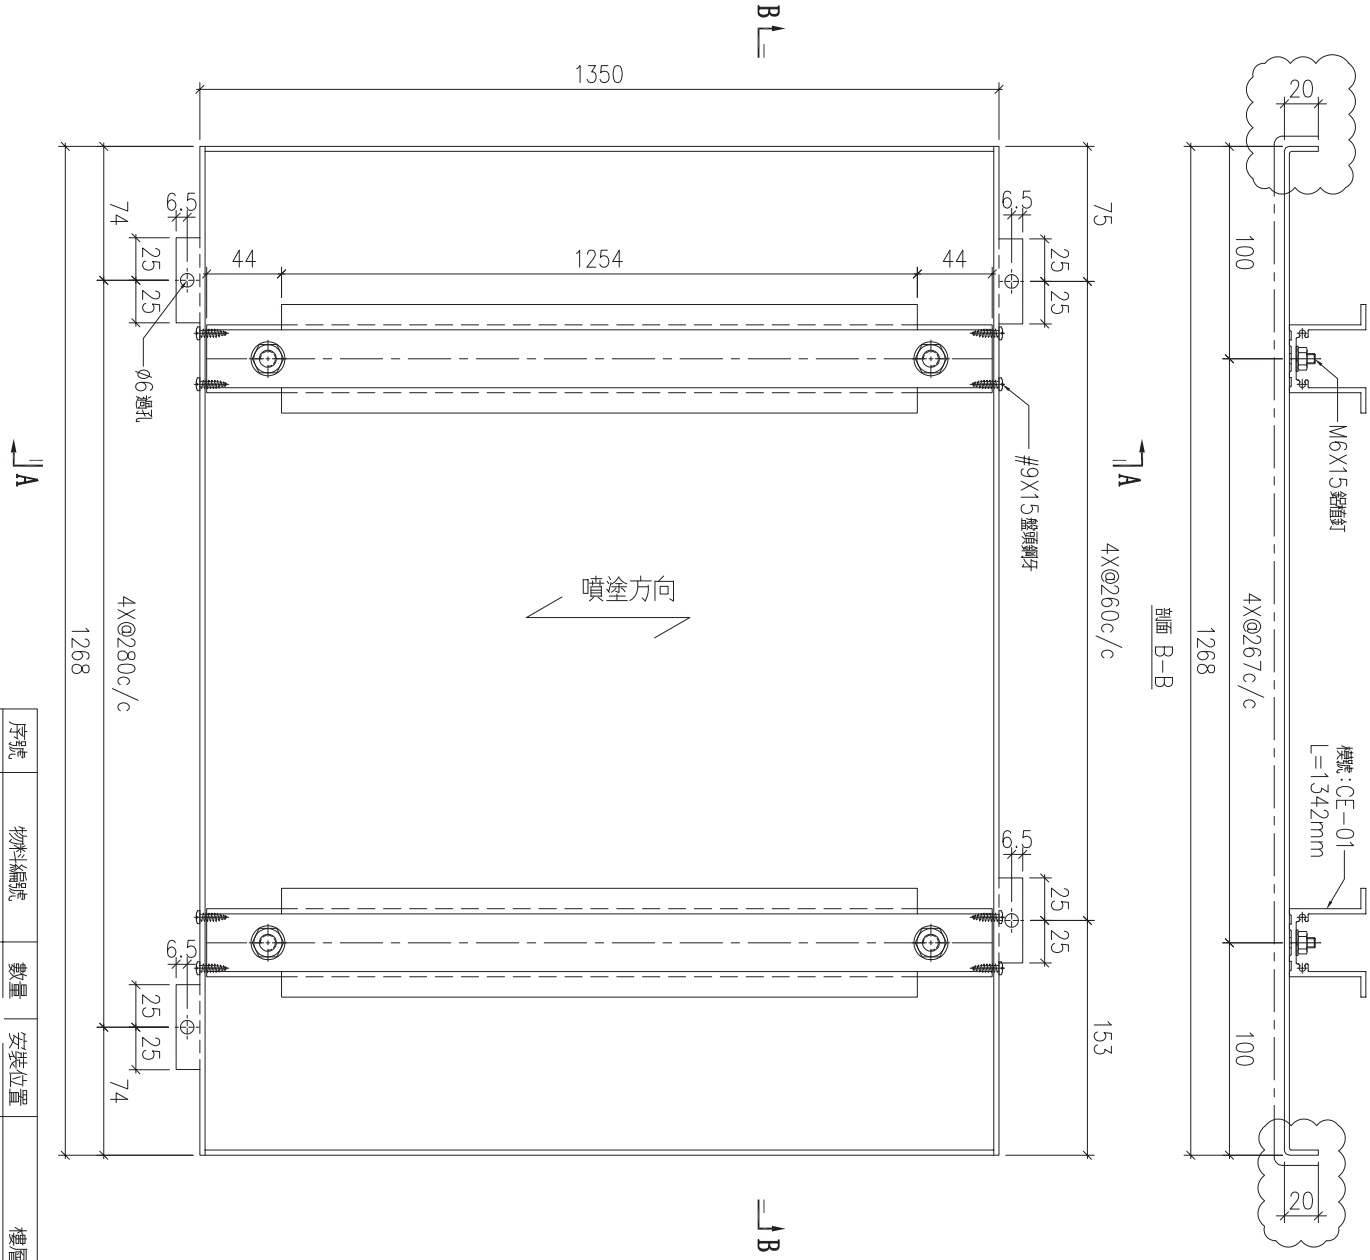

| 序號 | 物料編號 | 數量 | 安裝位置 | 樓層 |
|---|---|---|---|---|
| 01 | T1-ALC-AP31 | 15 | 派位圖 | T1 FLAT B 6~23/F |


| 名稱 | 天花鋁板加工圖 | 制圖 | LHR | 2022.2.19 | 修改 | A | B | C |
|---|---|---|---|---|---|---|---|---|
| 材料 | 3mm厚鋁板 (3003H14) | 復核 | - | - | 日期 | 2022.3.30 | 2022.04.06 | 2022.5.27 |
| 顏色 | ECW3D993332S-ZD1(素色白色) | 批準 | | | 圖號 | J853-ALC-AP334 | | |

美特鋁質 有限公司
MIDI Aluminium Fabricator Ltd.

| 工程號 | J853 | 地盤 | 錦上路 |
|---|---|---|---|

送地盤

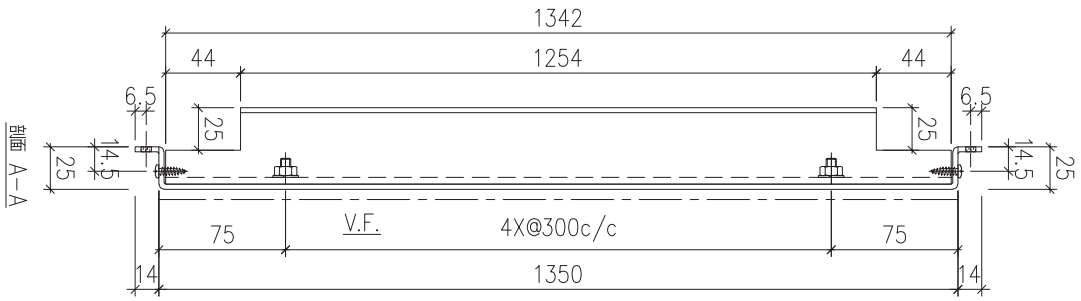

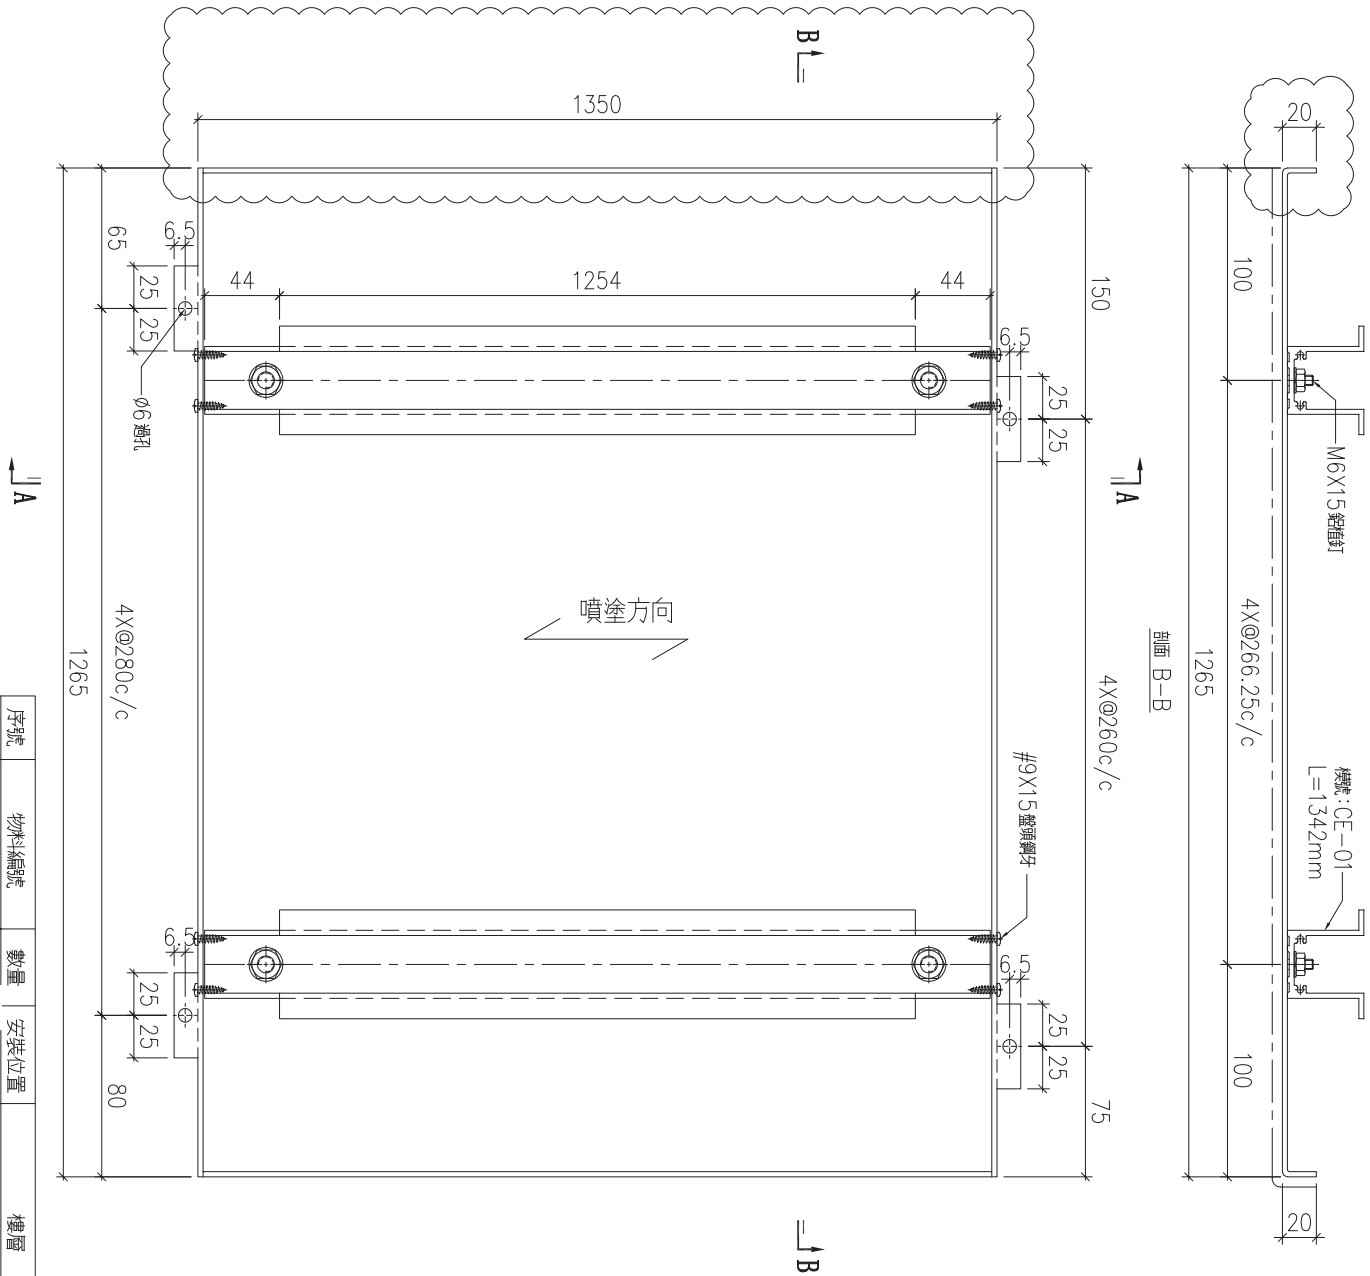

| 序號 | 物料編號 | 數量 | 安裝位置 | 樓層 |
|---|---|---|---|---|
| 01 | T1-ALC-AP32 | 15 | 詳位圖 | T1 FLAT B 6~23/F |


| 名稱 | 天花鋁板加工圖 | 制圖 | LHR | 2022.2.19 | 修改 | A | B | C |
|---|---|---|---|---|---|---|---|---|
| 材料 | 3mm厚鋁板 (3003H14) | 復核 | - | - | 日期 | 2022.3.30 | 2022.04.06 | 2022.5.27 |
| 顏色 | ECW3D993332S-ZD1(素色白色) | 批準 | | | 圖號 | J853-ALC-AP335 | | |

美特鋁質 有限公司
MIDI Aluminium Fabricator Ltd.

| 工程號 | J853 | 地盤 | 錦上路 |
|---|---|---|---|

送地盤

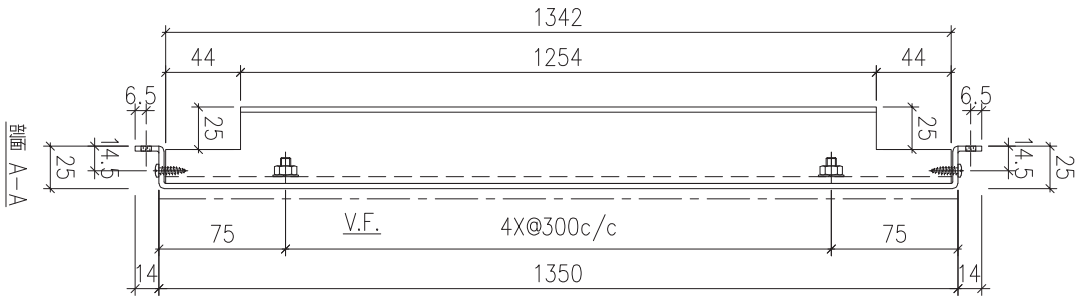

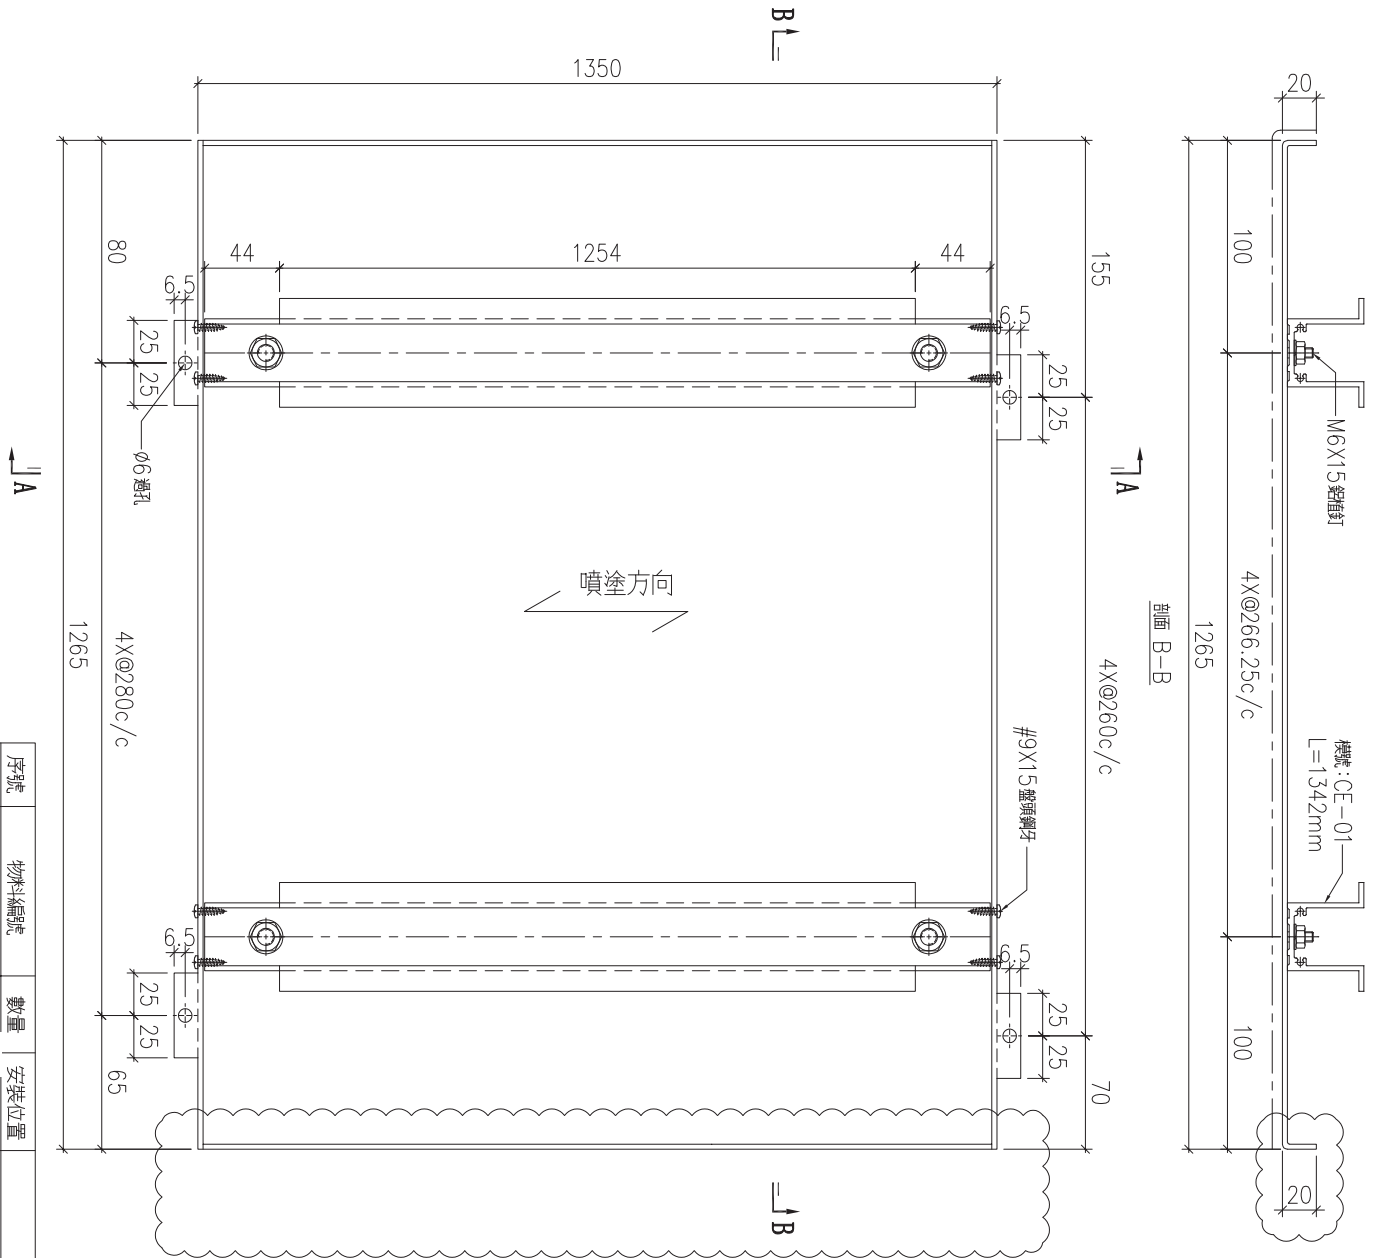

| 序號 | 物料編號 | 數量 | 安裝位置 | 樓層 |
|---|---|---|---|---|
| 01 | T1-ALC-AP33 | 約15張 | T1圖 | T1 FLAT B 6~23/F |


| 名稱 | 天花鋁板加工圖 | 制圖 | LHR | 2022.2.19 | 修改 | A | B | C |
|---|---|---|---|---|---|---|---|---|
| 材料 | 3mm厚鋁板 (3003H14) | 復核 | - | - | 日期 | 2022.3.30 | 2022.04.06 | 2022.5.27 |
| 顏色 | ECW3D993332S-ZD1(素色白色) | 批準 | | | 圖號 | J853-ALC-AP336 | | |


美特鋁質 有限公司
MIDI Aluminium Fabricator Ltd.

| 工程號 | J853 | 地盤 | 錦上路 |
|---|---|---|---|

送地盤

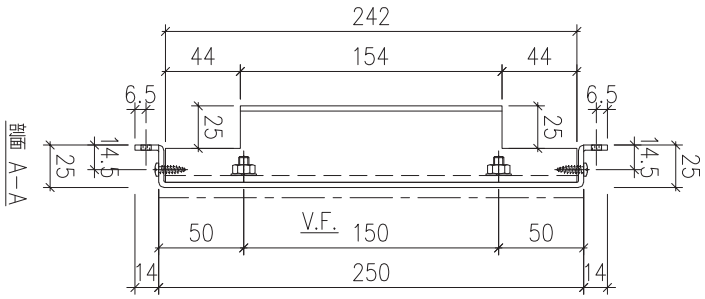

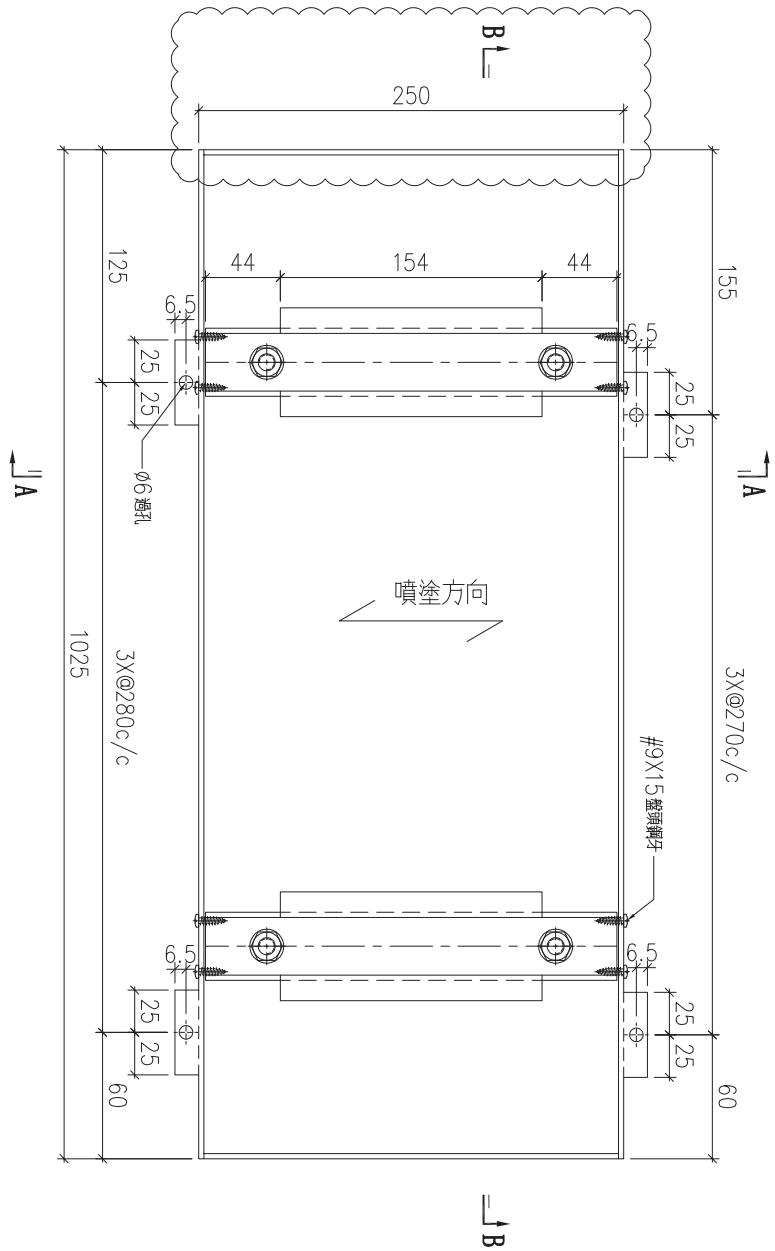

| 序號 | 物料編號 | 數量 | 安裝位置 | 樓層 |
|---|---|---|---|---|
| 01 | T1-ALC-AP40 | 16 | T1 FLAT 派位圖 | T1 FLAT B 5~23/F |

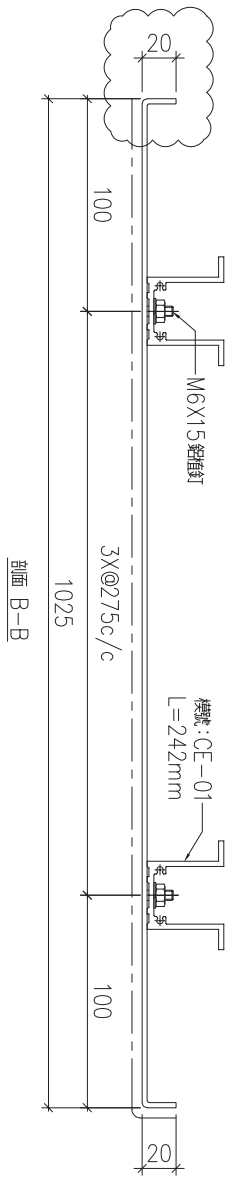
| 名稱 | 天花鋁板加工圖 | 制圖 | LHR | 2022.2.19 | 修改 | A | B | C |
|---|---|---|---|---|---|---|---|---|
| 材料 | 3mm厚鋁板 (3003H14) | 復核 | - | - | 日期 | 2022.3.30 | 2022.04.06 | 2022.5.27 |
| 顏色 | ECW3D993332S-ZD1(素色白色) | 批準 | | | 圖號 | J853-ALC-AP337 | | |


美特鋁質 有限公司
MIDI Aluminium Fabricator Ltd.

| 工程號 | J853 | 地盤 | 錦上路 |
|---|---|---|---|

送地盤

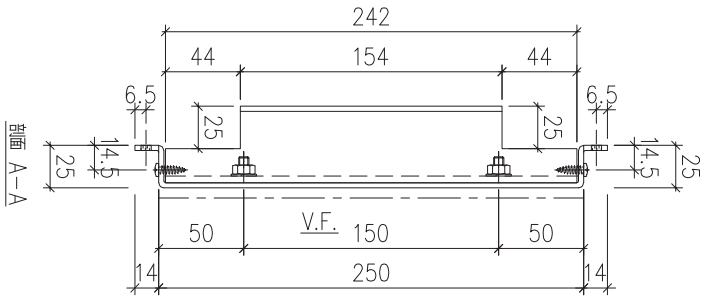

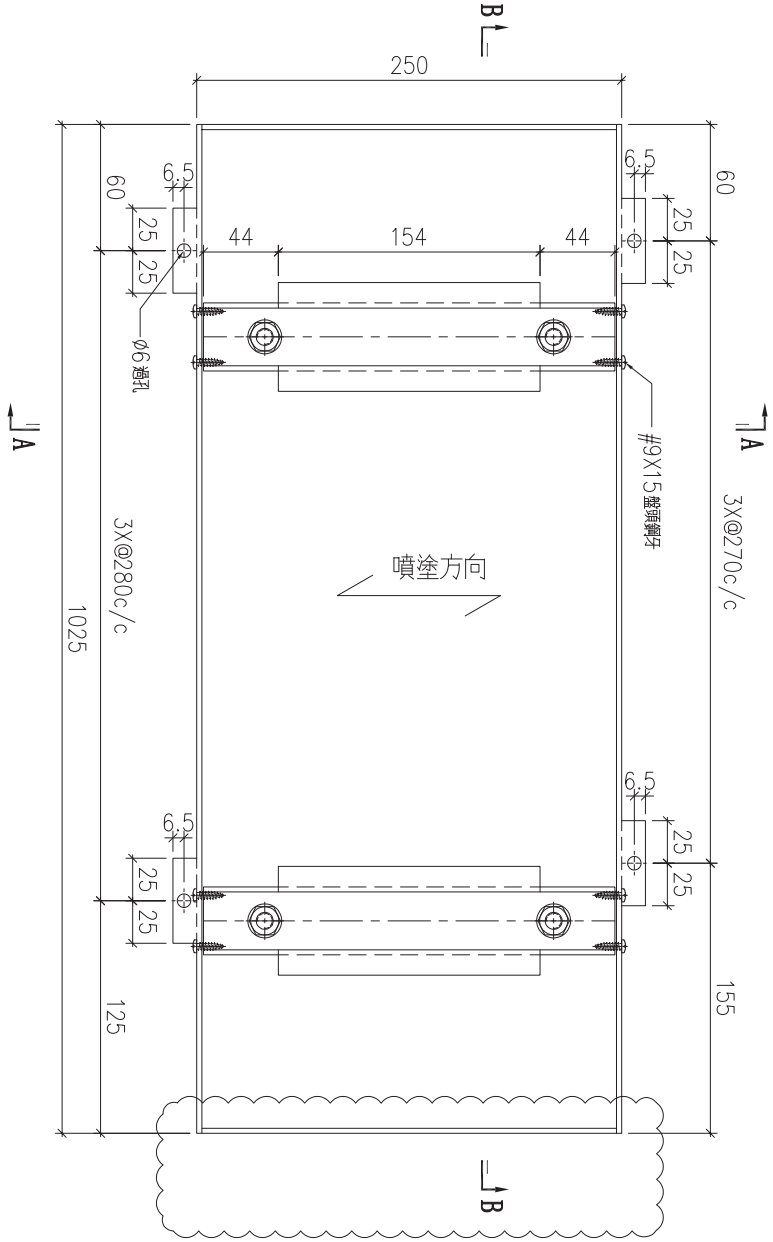

| 序號 | 物料編號 | 數量 | 安裝位置 | 樓層 |
|---|---|---|---|---|
| 01 | T1-ALC-AP41 | 16 | 詳位圖 | T1 FLAT B 5~23/F |

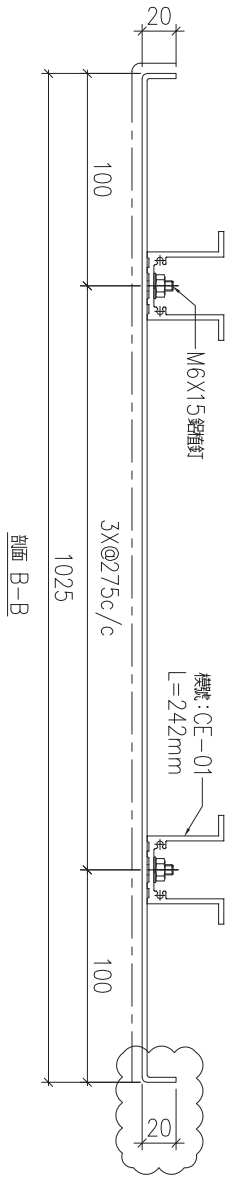
| 名稱 | 天花鋁板加工圖 | 制圖 | LHR | 2022.2.19 | 修改 | A | B | C |
|---|---|---|---|---|---|---|---|---|
| 材料 | 3mm厚鋁板 (3003H14) | 復核 | - | - | 日期 | 2022.3.30 | 2022.04.06 | 2022.5.27 |
| 顏色 | ECW3D993332S-ZD1(素色白色) | 批準 | | | 圖號 | J853-ALC-AP338 | | |


美特鋁質 有限公司
MIDI Aluminium Fabricator Ltd.

| 工程號 | J853 | 地盤 | 錦上路 |
|---|---|---|---|

送地盤

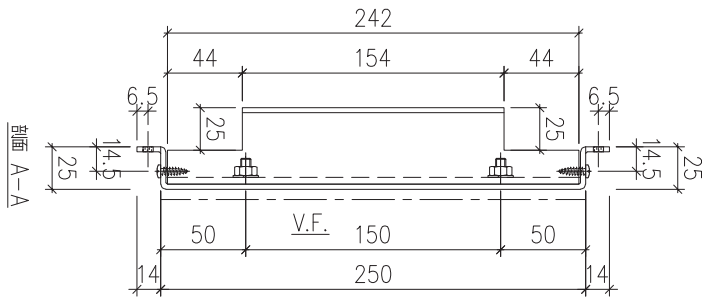

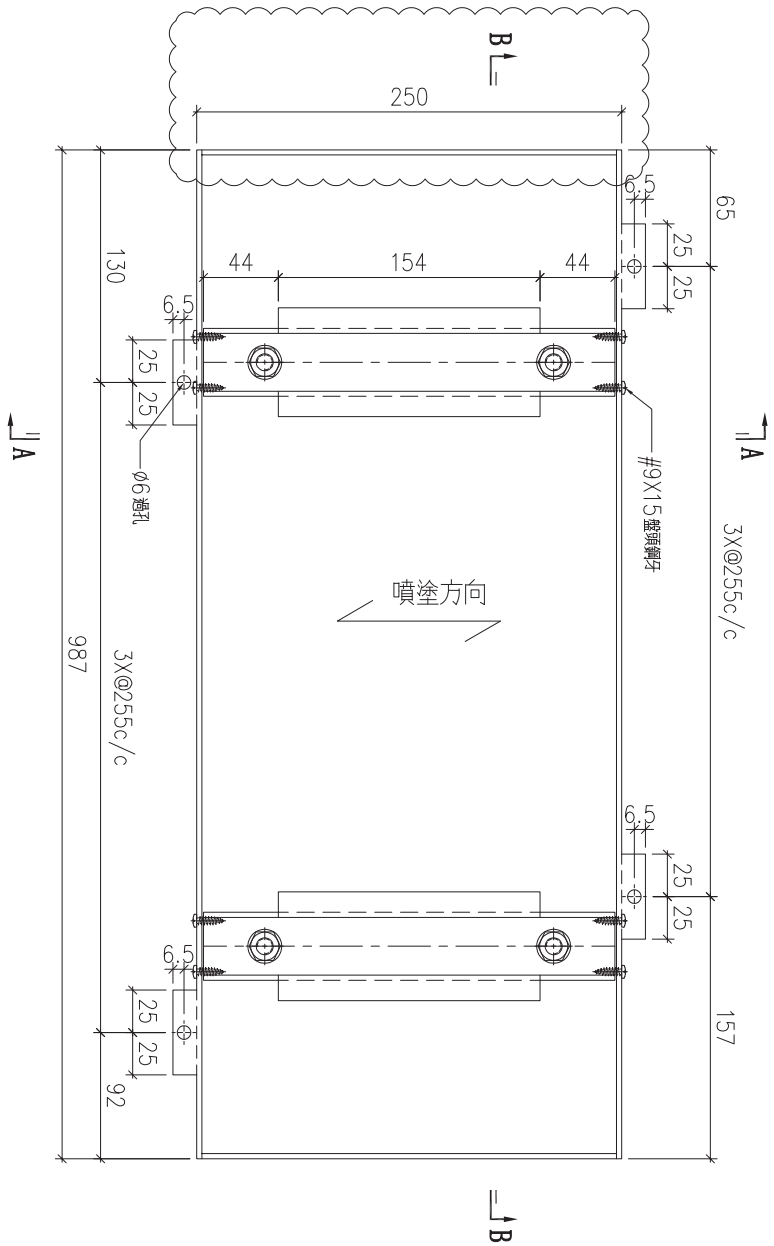

| 序號 | 物料編號 | 數量 | 安裝位置 | 樓層 |
|---|---|---|---|---|
| 01 | T1-ALC-AP47 | 15 | 詳位圖 | T1 FLAT A 6~23/F |

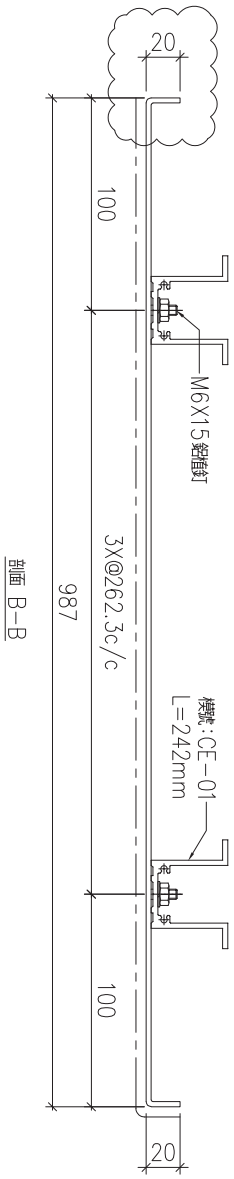
| 名稱 | 天花鋁板加工圖 | 制圖 | LHR | 2022.2.19 | 修改 | A | B | C |
|---|---|---|---|---|---|---|---|---|
| 材料 | 3mm厚鋁板 (3003H14) | 復核 | - | - | 日期 | 2022.3.30 | 2022.04.06 | 2022.5.27 |
| 顏色 | ECW3D993332S-ZD1(素色白色) | 批準 | | | 圖號 | J853-ALC-AP339 | | |


美特鋁質 有限公司
MIDI Aluminium Fabricator Ltd.

| 工程號 | J853 | 地盤 | 錦上路 |
|---|---|---|---|

送地盤

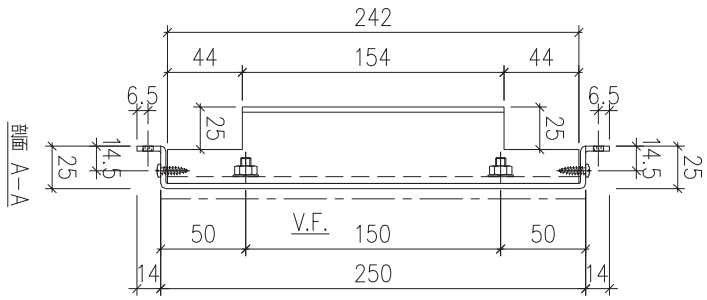

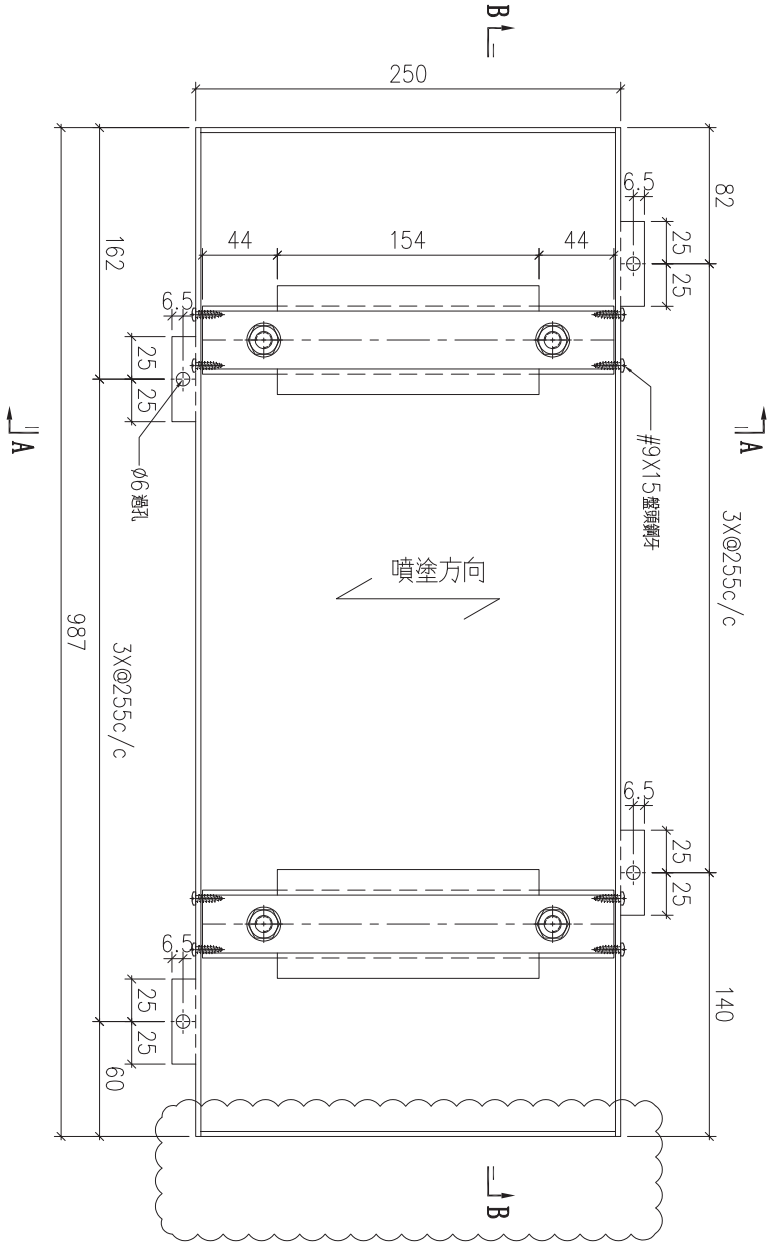

| 序號 | 物料編號 | 數量 | 安裝位置 | 樓層 |
|---|---|---|---|---|
| 01 | T1-ALC-AP48 | 約15張 | 詳位圖 | T1 FLAT A 6~23/F |

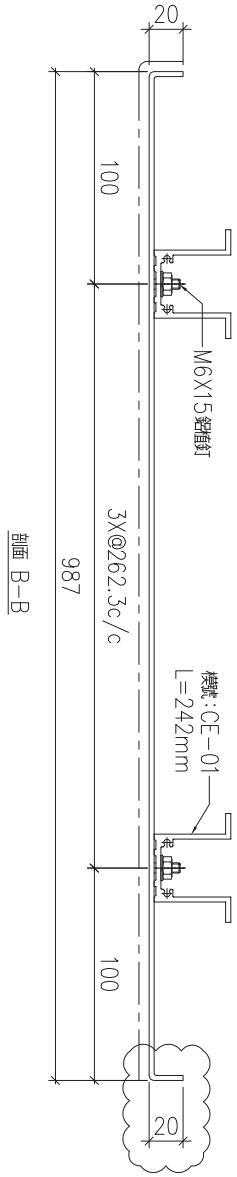
| 名稱 | 天花鋁板加工圖 | 制圖 | LHR | 2022.2.19 | 修改 | A | B | C |
|---|---|---|---|---|---|---|---|---|
| 材料 | 3mm厚鋁板 (3003H14) | 復核 | - | - | 日期 | 2022.3.30 | 2022.04.06 | 2022.5.27 |
| 顏色 | ECW3D993332S-ZD1(素色白色) | 批準 | | | 圖號 | J853-ALC-AP340 | | |

美特鋁質 有限公司
MIDI Aluminium Fabricator Ltd.

| 工程號 | J853 | 地盤 | 錦上路 |
|---|---|---|---|

送地盤

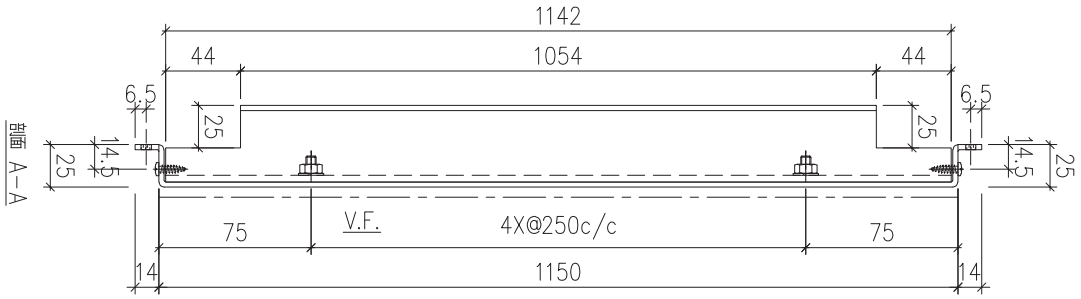

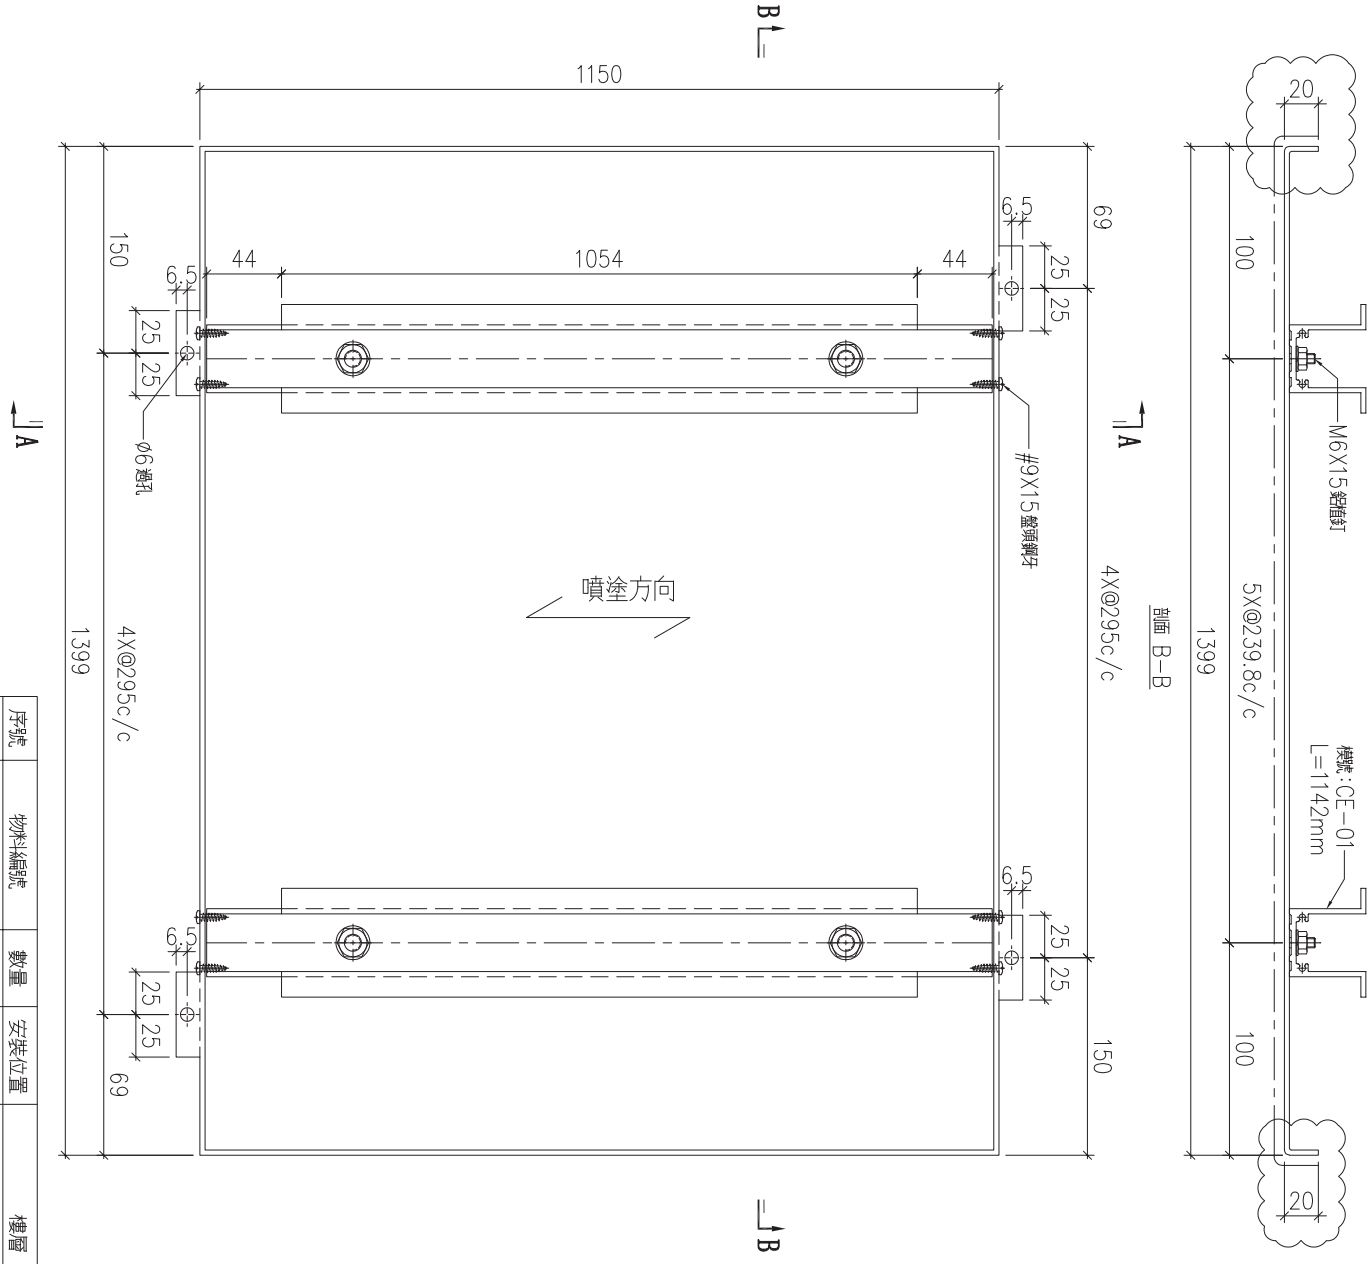

| 序號 | 物料編號 | 數量 | 安裝位置 | 樓層 |
|---|---|---|---|---|
| 01 | T2-ALC-AP83 | 4 | 見派位圖 | T2 FLAT A 25~26/F |


| 名稱 | 天花鋁板加工圖 | 制圖 | LHR | 2022.3.25 | 修改 | A | | |
|---|---|---|---|---|---|---|---|---|
| 材料 | 3mm厚鋁板 (3003H14) | 復核 | - | - | 日期 | 2022.5.27 | | |
| 顏色 | ECW3D993332S-ZD1(素色白色) | 批準 | | | 圖號 | J853-ALC-AP380 | | |


美特鋁質 有限公司
MIDI Aluminium Fabricator Ltd.

| 工程號 | J853 | 地盤 | 錦上路 |
|---|---|---|---|

送地盤

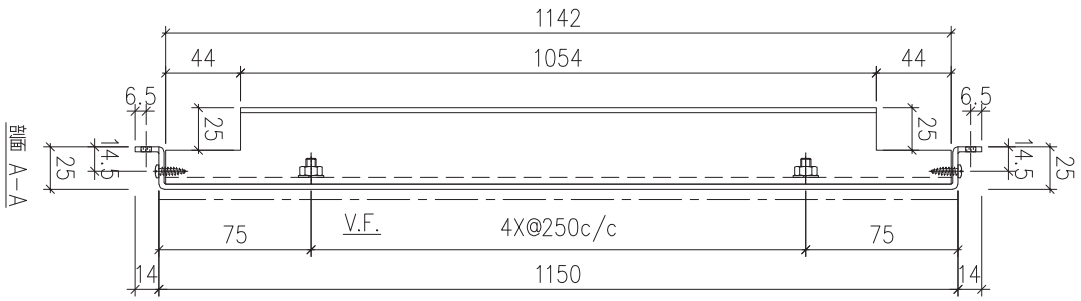

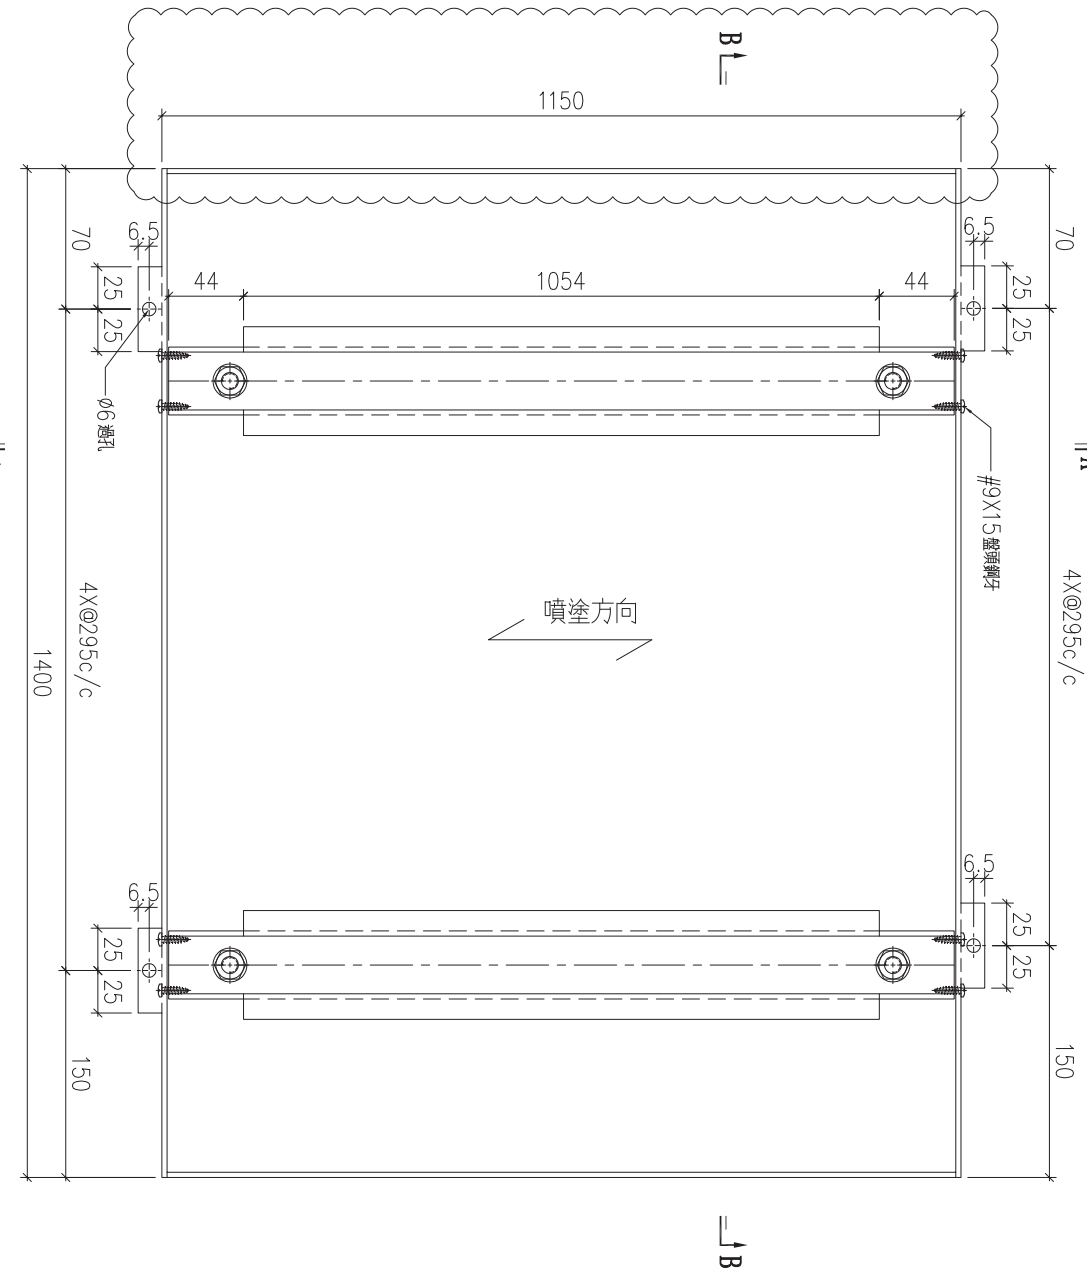

| 序號 | 物料編號 | 數量 | 安裝位置 | 樓層 |
|---|---|---|---|---|
| 01 | T2-ALC-AP84 | 2 | 見派位圖 | T2 FLAT A 25~26/F |

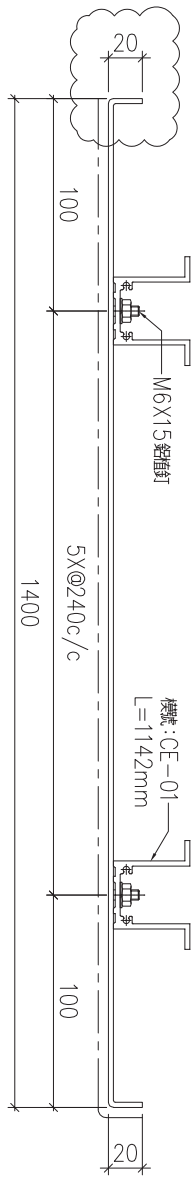
| 名稱 | 天花鋁板加工圖 | 制圖 | LHR | 2022.3.25 | 修改 | A | | |
|---|---|---|---|---|---|---|---|---|
| 材料 | 3mm厚鋁板 (3003H14) | 復核 | - | - | 日期 | 2022.5.27 | | |
| 顏色 | ECW3D993332S-ZD1(素色白色) | 批準 | | | 圖號 | J853-ALC-AP381 | | |

美特鋁質 有限公司
MIDI Aluminium Fabricator Ltd.

| 工程號 | J853 | 地盤 | 錦上路 |
|---|---|---|---|

送地盤

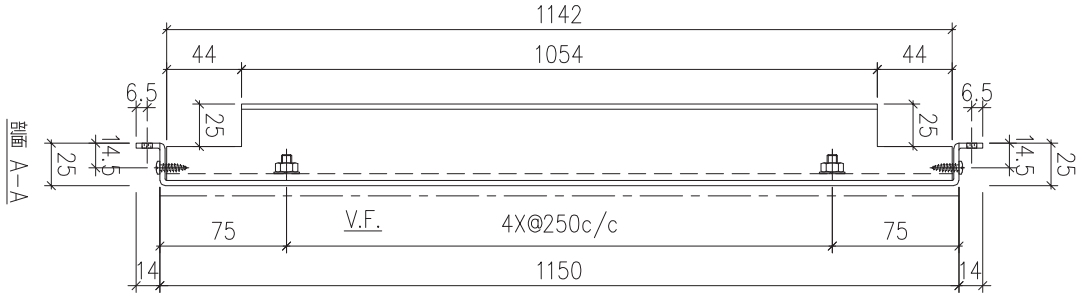

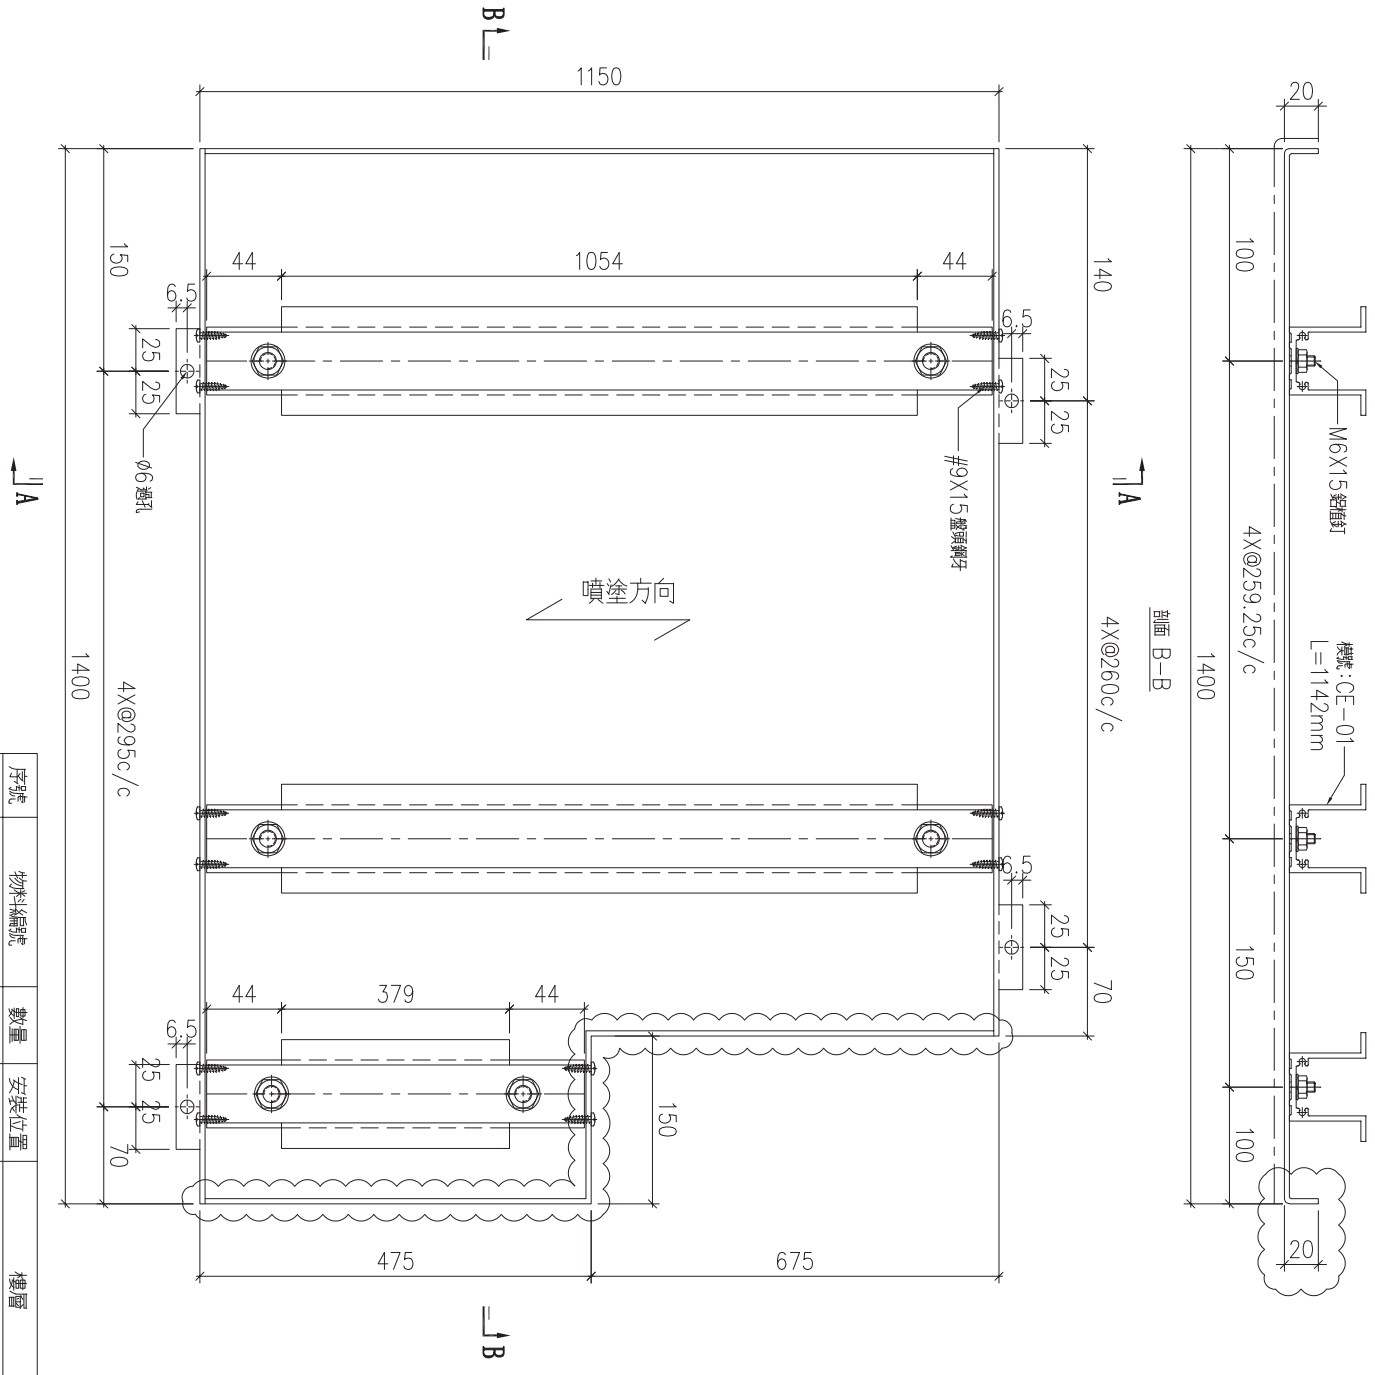

| 序號 | 物料編號 | 數量 | 安裝位置 | 樓層 |
|---|---|---|---|---|
| 01 | T2-ALC-AP85 | 2 | 見派位圖 | T2 FLAT A 25~26/F |


| 名稱 | 天花鋁板加工圖 | 制圖 | LHR | 2022.3.25 | 修改 | A | | |
|---|---|---|---|---|---|---|---|---|
| 材料 | 3mm厚鋁板 (3003H14) | 復核 | - | - | 日期 | 2022.5.27 | | |
| 顏色 | ECW3D993332S-ZD1(素色白色) | 批準 | | | 圖號 | J853-ALC-AP382 | | |

美特鋁質 有限公司
MIDI Aluminium Fabricator Ltd.

| 工程號 | J853 | 地盤 | 錦上路 |
|---|---|---|---|

送地盤

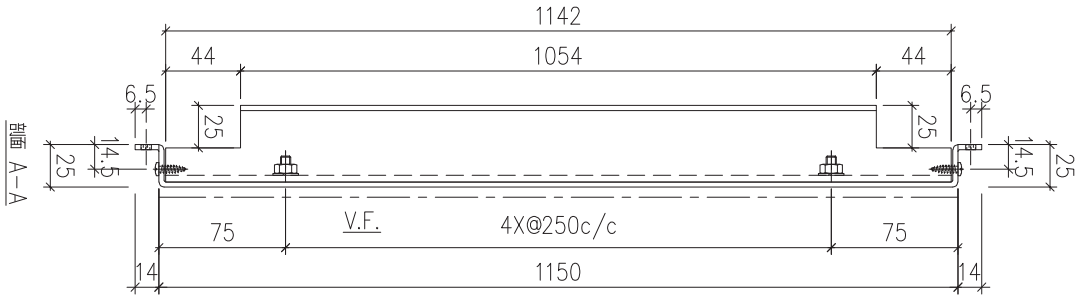

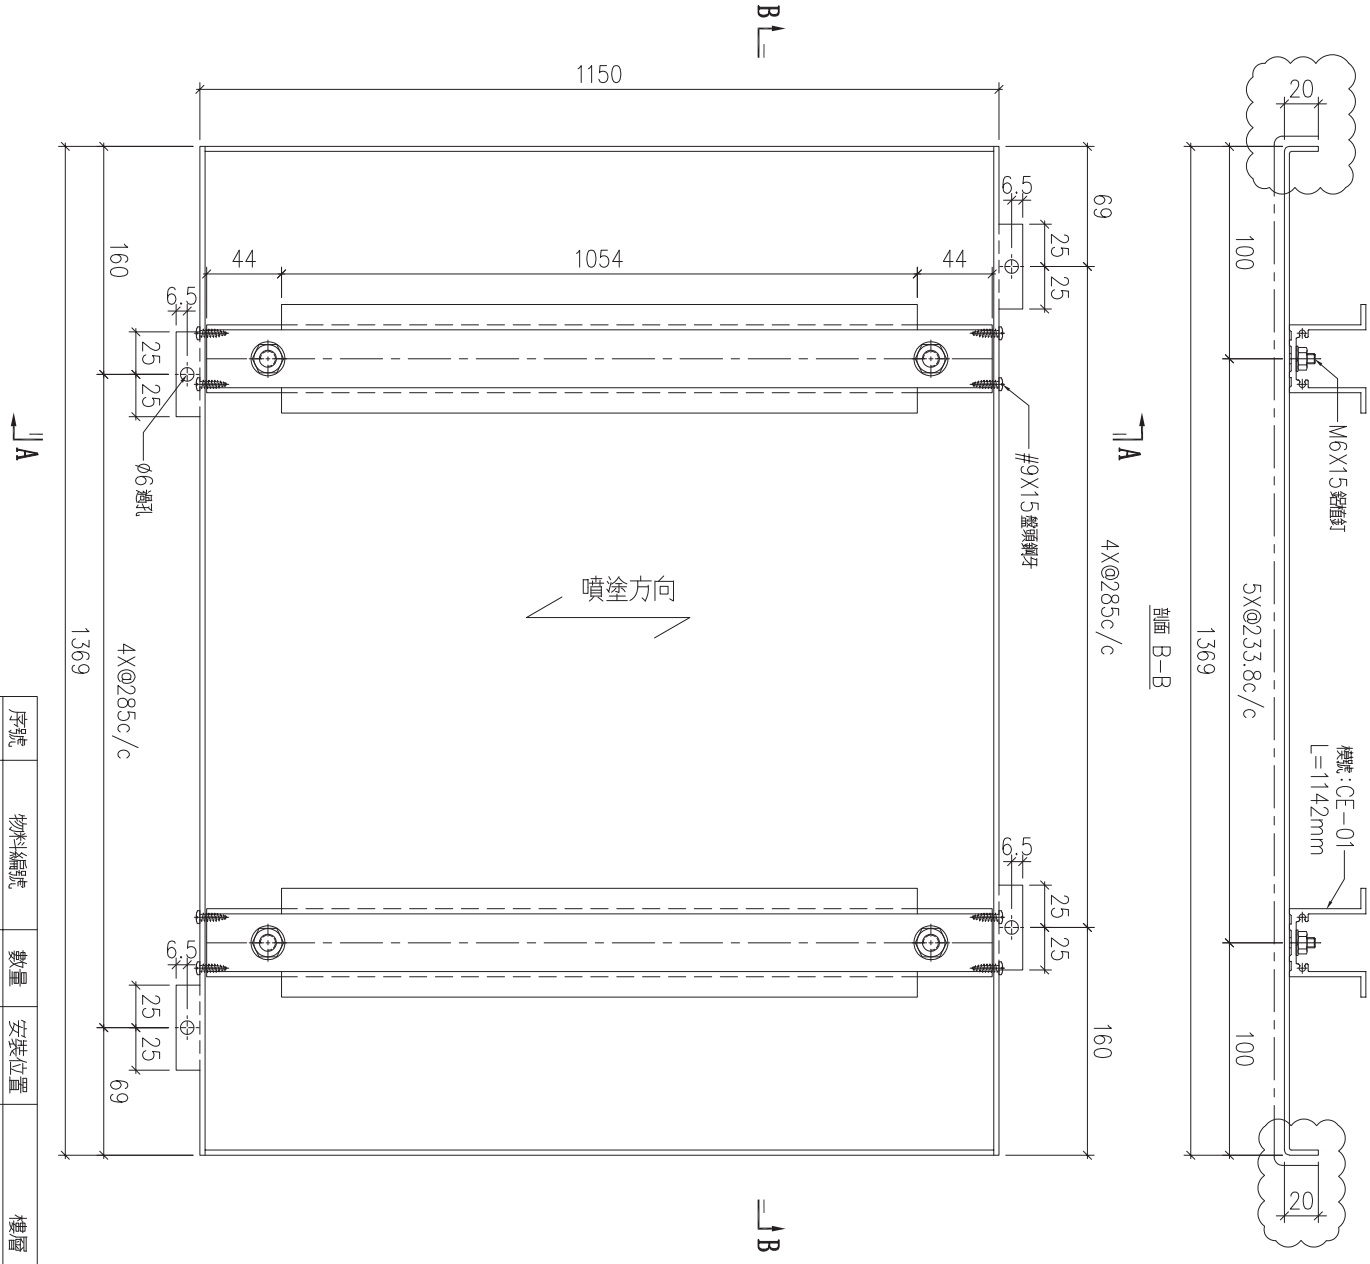

| 序號 | 物料編號 | 數量 | 安裝位置 | 樓層 |
|---|---|---|---|---|
| 01 | T3-ALC-AP83 | 12 | 見派位圖 | T3 FLAT A 18~23/F |


| 名稱 | 天花鋁板加工圖 | 制圖 | LHR | 2022.3.25 | 修改 | A | | |
|---|---|---|---|---|---|---|---|---|
| 材料 | 3mm厚鋁板 (3003H14) | 復核 | - | - | 日期 | 2022.5.28 | | |
| 顏色 | ECW3D993332S-ZD1(素色白色) | 批準 | | | 圖號 | J853-ALC-AP383 | | |

美特鋁質 有限公司
MIDI Aluminium Fabricator Ltd.

| 工程號 | J853 | 地盤 | 錦上路 |
|---|---|---|---|

送地盤

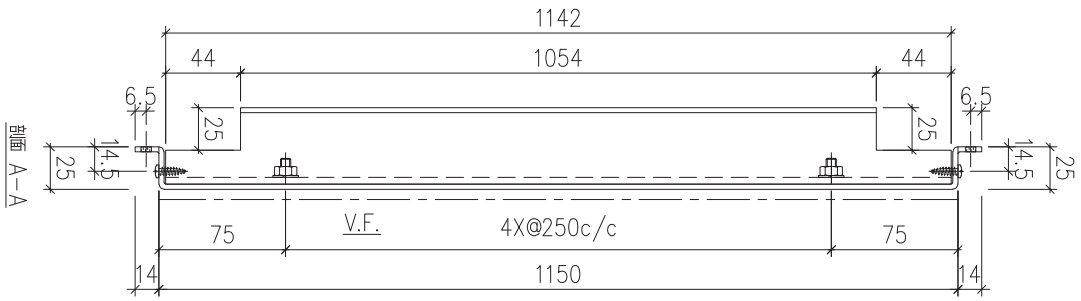

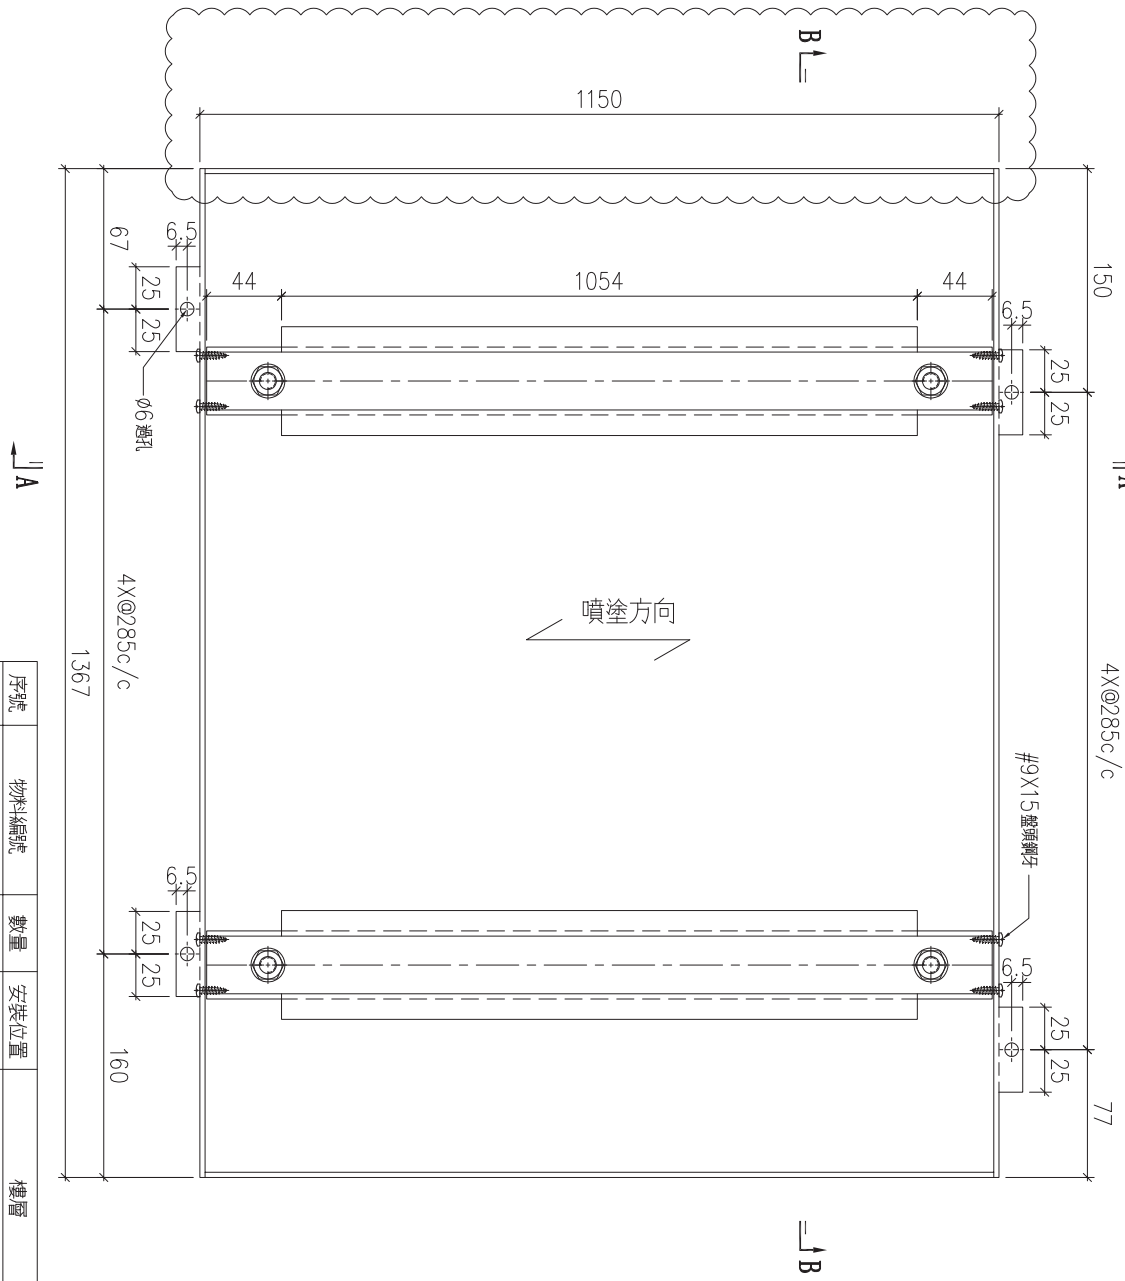

| 序號 | 物料編號 | 數量 | 安裝位置 | 樓層 |
|---|---|---|---|---|
| 01 | T3-ALC-AP84 | 6 | 見派位圖 | T3 FLAT A 18~23/F |


| 名稱 | 天花鋁板加工圖 | 制圖 | LHR | 2022.3.25 | 修改 | A | | |
|---|---|---|---|---|---|---|---|---|
| 材料 | 3mm厚鋁板 (3003H14) | 復核 | - | - | 日期 | 2022.5.28 | | |
| 顏色 | ECW3D993332S-ZD1(素色白色) | 批準 | | | 圖號 | J853-ALC-AP384 | | |

美特鋁質 有限公司
MIDI Aluminium Fabricator Ltd.

| 工程號 | J853 | 地盤 | 錦上路 |
|---|---|---|---|

送地盤

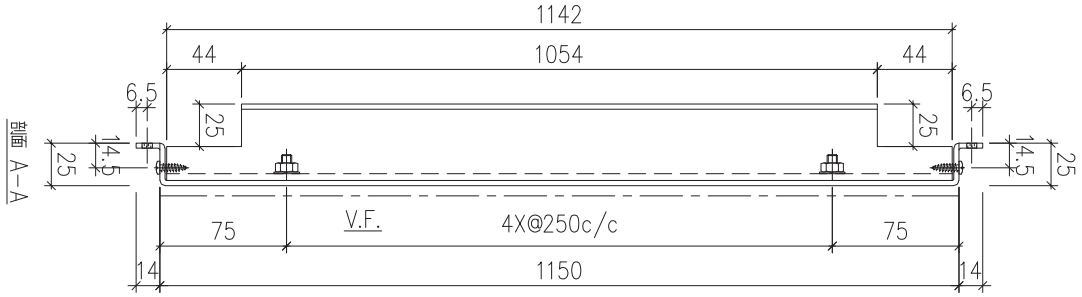

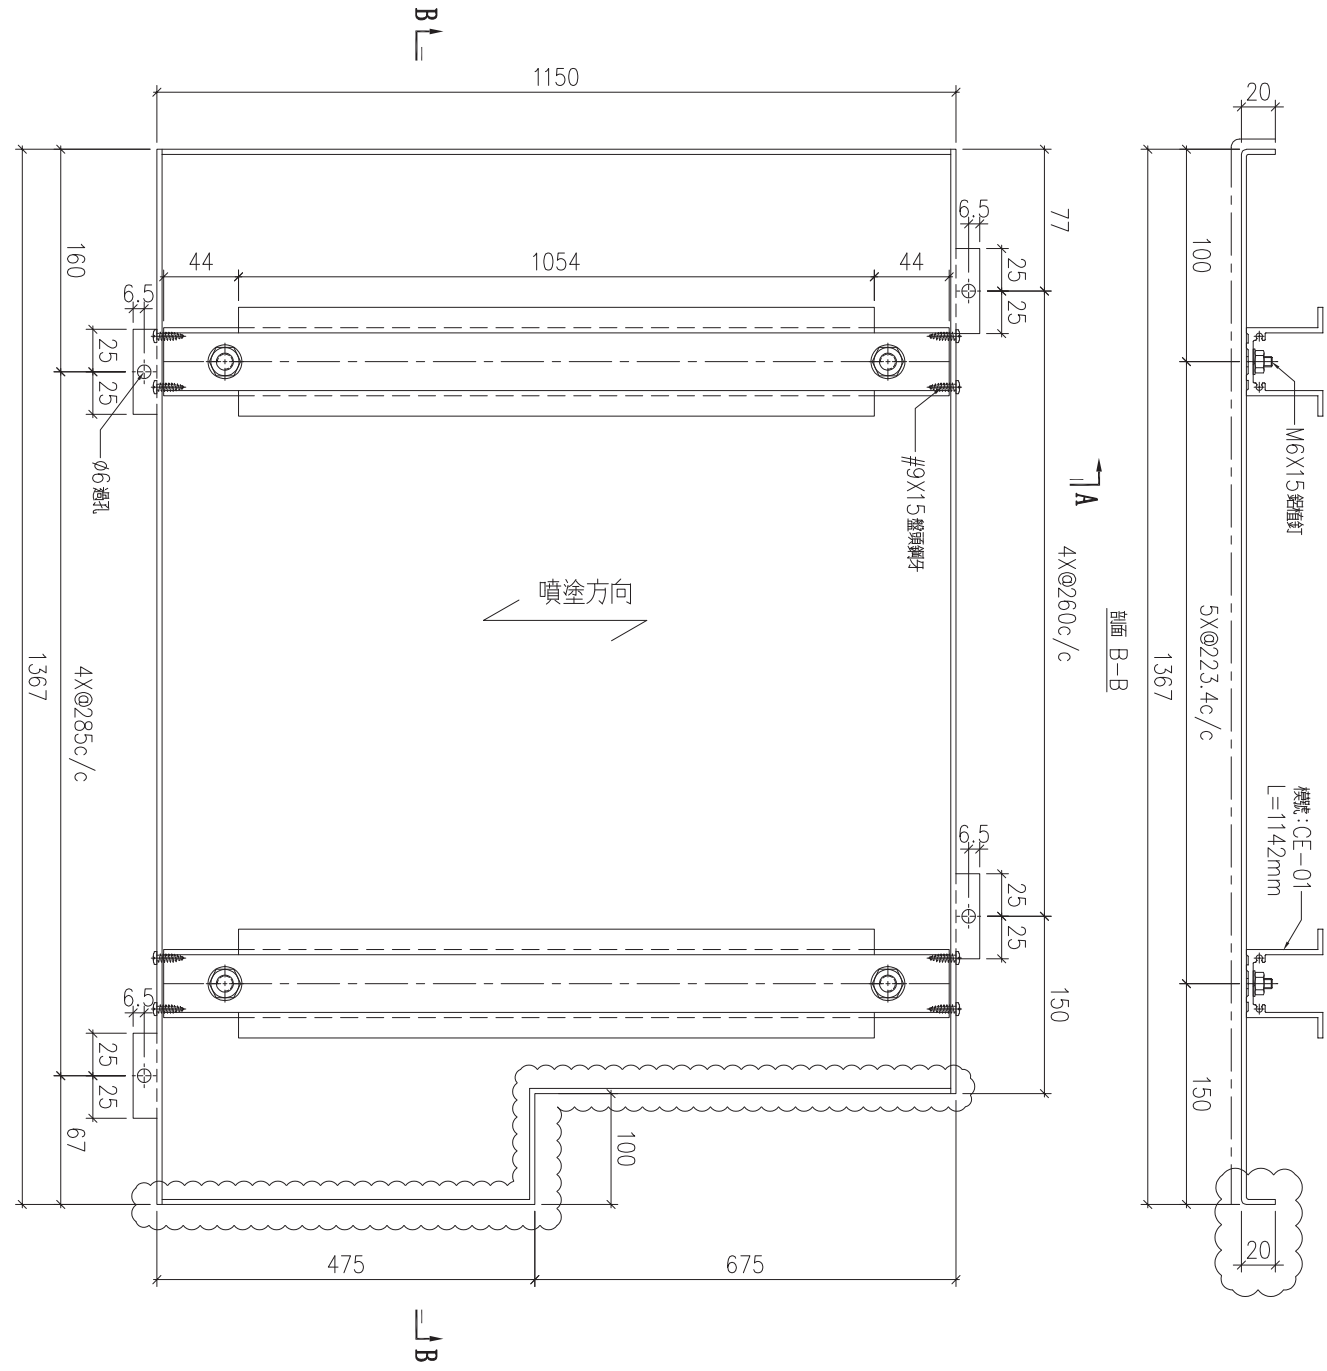

| 序號 | 物料編號 | 數量 | 安裝位置 | 樓層 |
|---|---|---|---|---|
| 01 | T3-ALC-AP85 | 6 | 見派位圖 | T3 FLAT A 18~23/F |


| 名稱 | 天花鋁板加工圖 | 制圖 | LHR | 2022.3.25 | 修改 | A | | |
|---|---|---|---|---|---|---|---|---|
| 材料 | 3mm厚鋁板 (3003H14) | 復核 | - | - | 日期 | 2022.5.28 | | |
| 顏色 | ECW3D993332S-ZD1(素色白色) | 批準 | | | 圖號 | J853-ALC-AP385 | | |

美特鋁質 有限公司
MIDI Aluminium Fabricator Ltd.

| 工程號 | J853 | 地盤 | 錦上路 |
|---|---|---|---|

送地盤

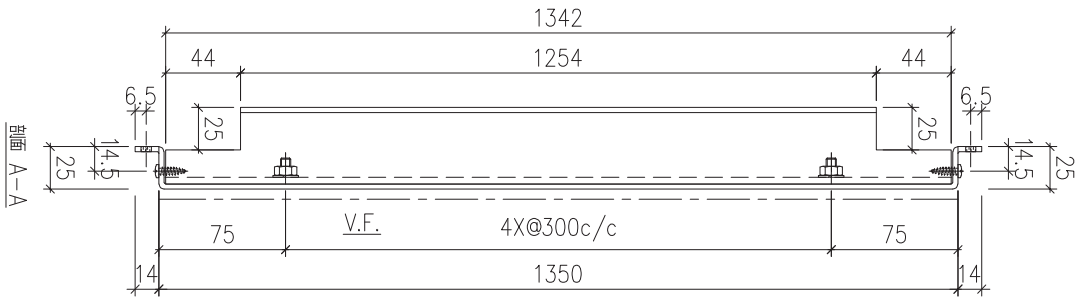

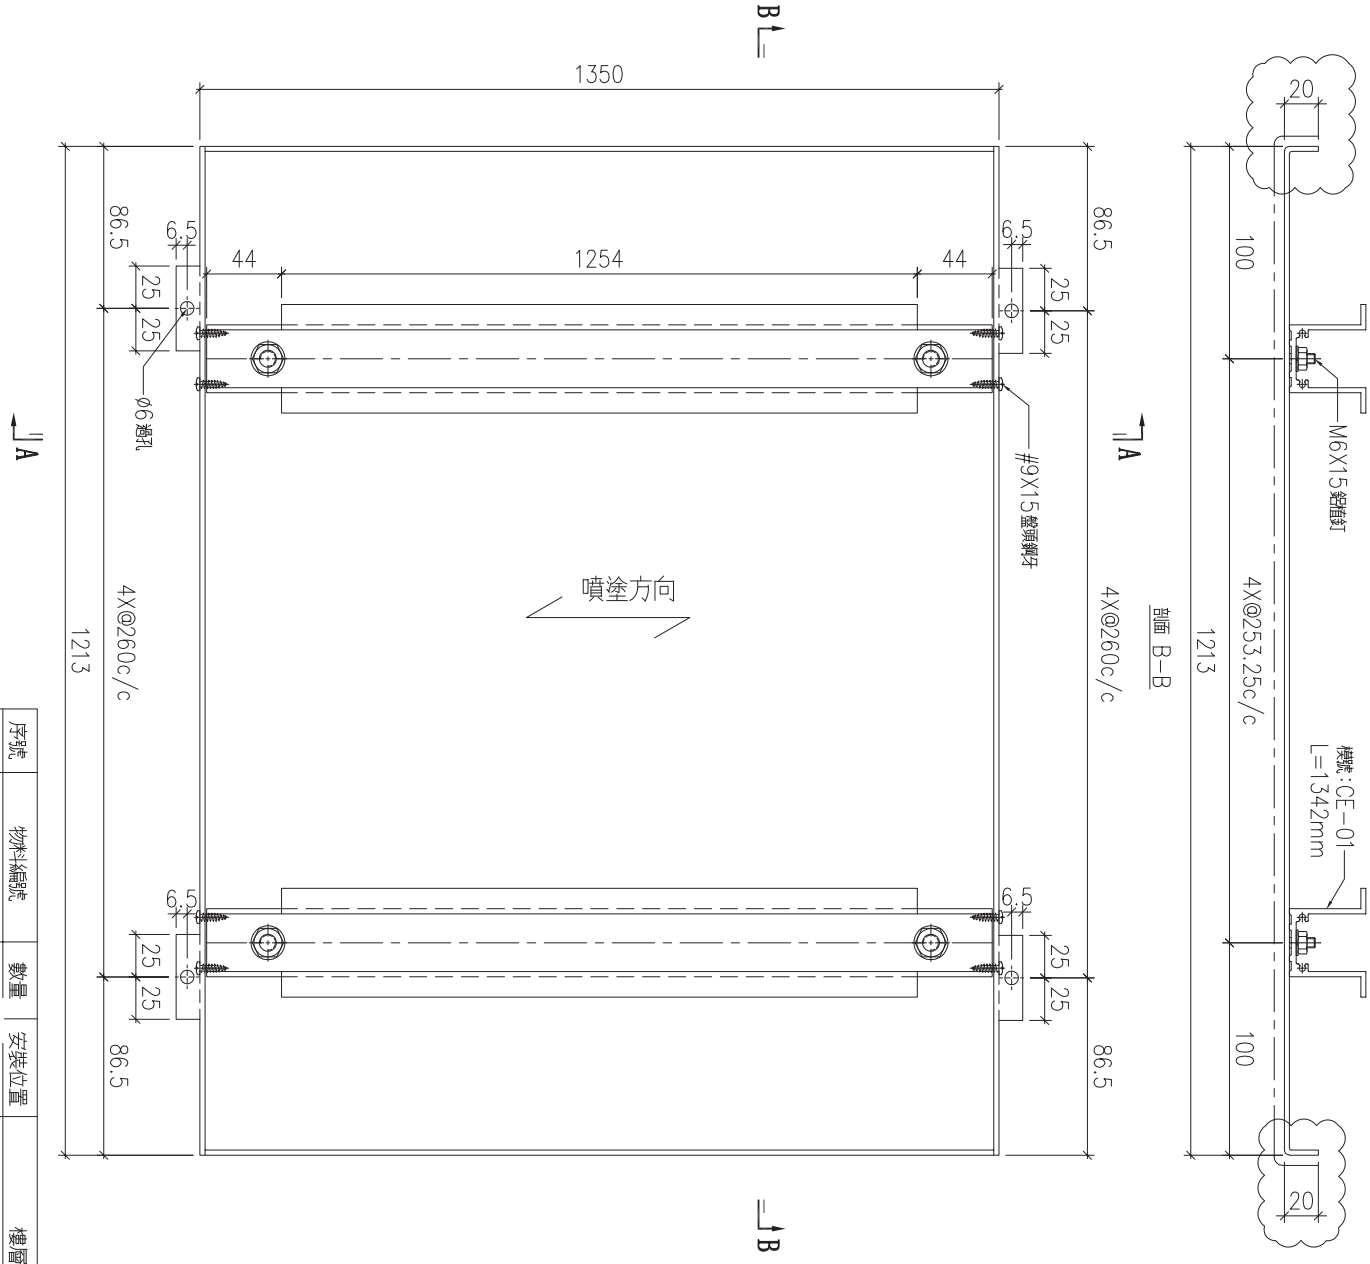

| 序號 | 物料編號 | 數量 | 安裝位置 | 樓層 |
|---|---|---|---|---|
| 01 | T1-ALC-AP54 | 約14張位圖 | T1 FLAT A 6~22/F | |


| 名稱 | 天花鋁板加工圖 | 制圖 | LHR | 2022.3.29 | 修改 | A | | |
|---|---|---|---|---|---|---|---|---|
| 材料 | 3mm厚鋁板 (3003H14) | 復核 | - | - | 日期 | 2022.5.26 | | |
| 顏色 | ECW3D993332S-ZD1(素色白色) | 批準 | | | 圖號 | J853-ALC-AP386 | | |

美特鋁質 有限公司
MIDI Aluminium Fabricator Ltd.

| 工程號 | J853 | 地盤 | 錦上路 |
|---|---|---|---|

送地盤

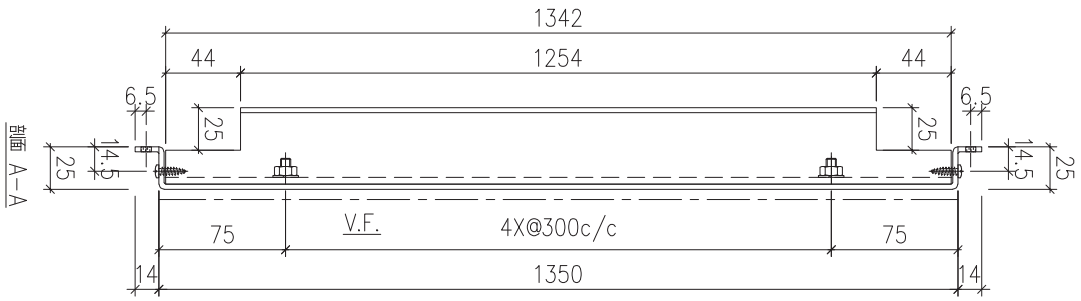

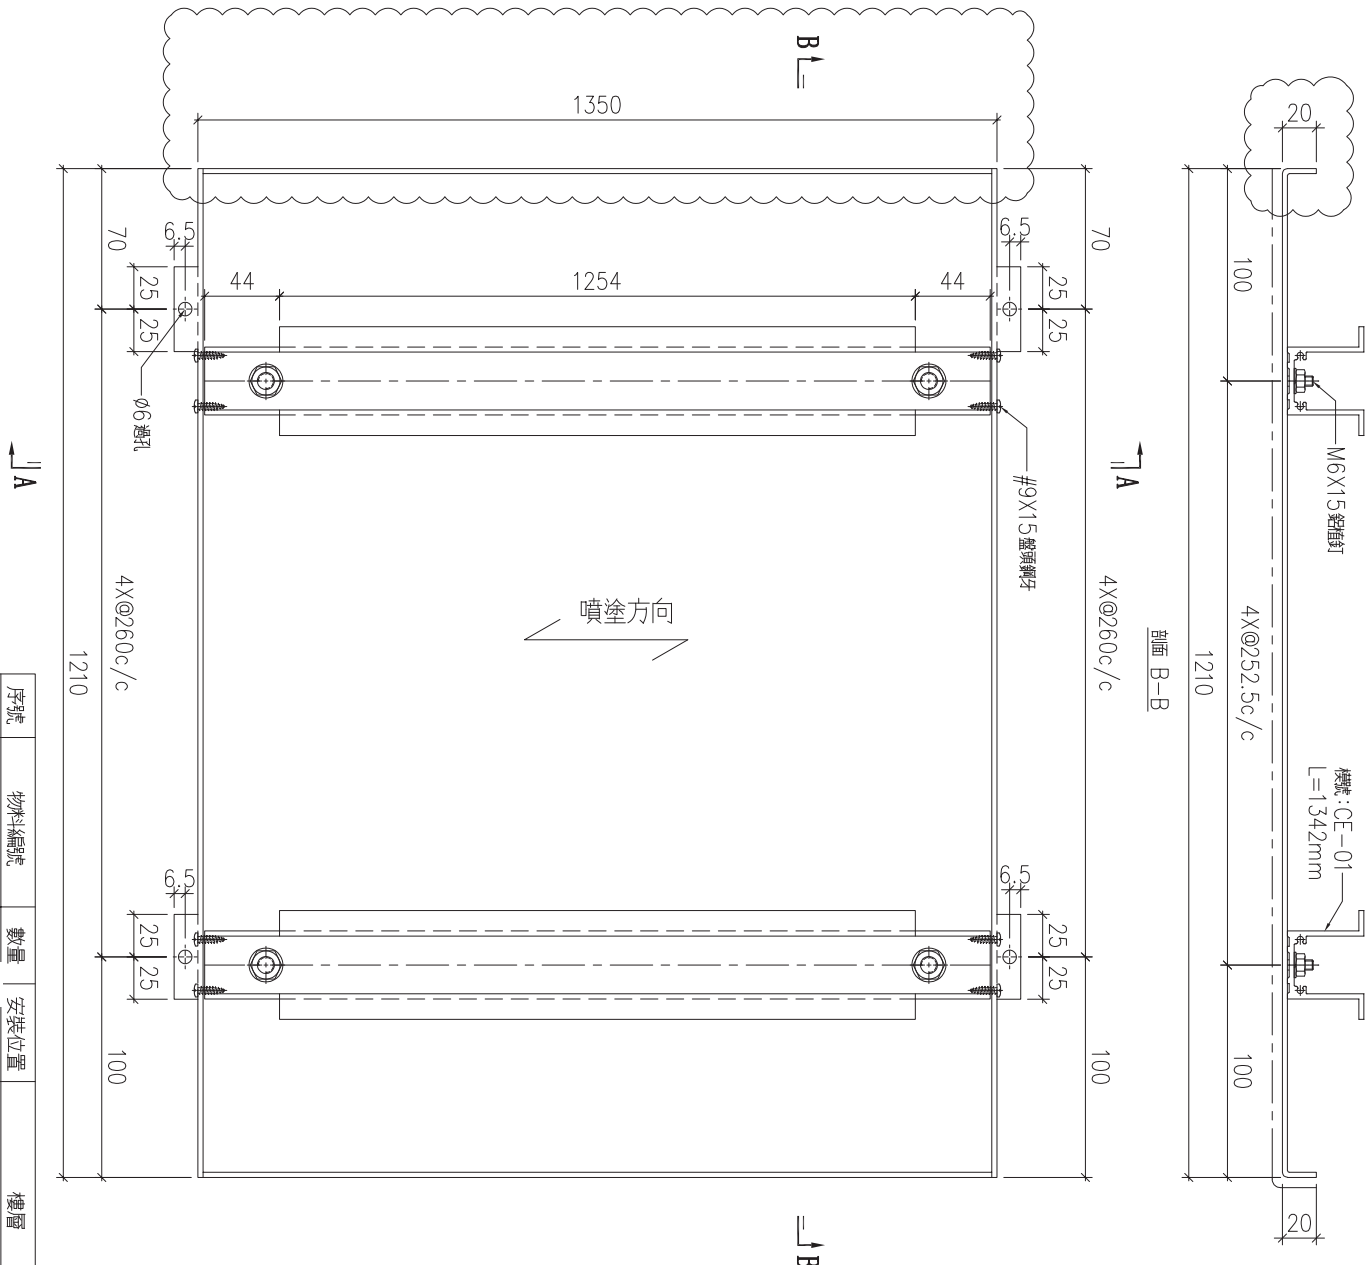

| 序號 | 物料編號 | 數量 | 安裝位置 | 樓層 |
|---|---|---|---|---|
| 01 | T1-ALC-AP55 | 約14 | 詳派位圖 | T1 FLAT A 6~22/F |


| 名稱 | 天花鋁板加工圖 | 制圖 | LHR | 2022.3.29 | 修改 | A | | |
|---|---|---|---|---|---|---|---|---|
| 材料 | 3mm厚鋁板 (3003H14) | 復核 | - | - | 日期 | 2022.5.26 | | |
| 顏色 | ECW3D993332S-ZD1(素色白色) | 批準 | | | 圖號 | J853-ALC-AP387 | | |

美特鋁質 有限公司
MIDI Aluminium Fabricator Ltd.

| 工程號 | J853 | 地盤 | 錦上路 |
|---|---|---|---|

送地盤

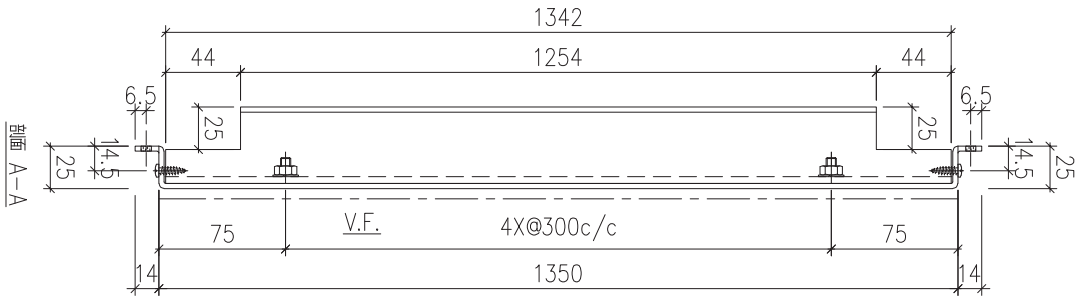


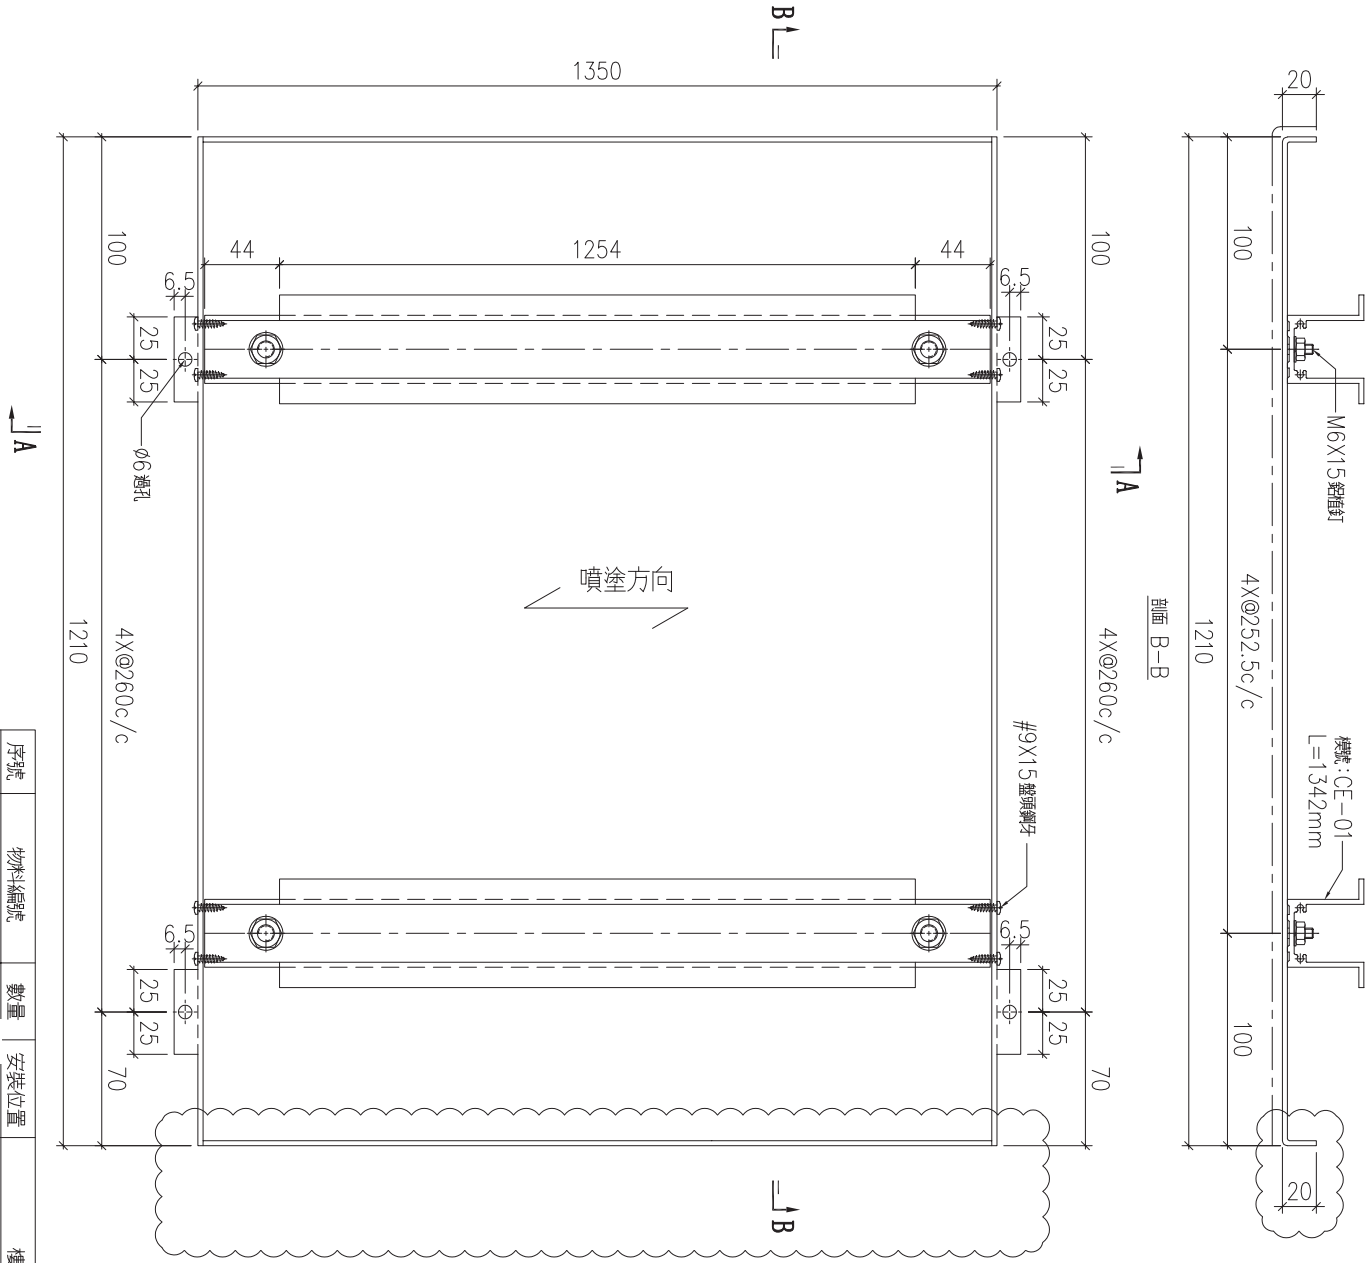
| 序號 | 物料編號 | 數量 | 安裝位置 | 樓層 |
|---|---|---|---|---|
| 01 | T1-ALC-AP56 | 約14張位圖 | T1 FLAT A 6~22/F | |


| 名稱 | 天花鋁板加工圖 | 制圖 | LHR | 2022.3.29 | 修改 | A | | |
|---|---|---|---|---|---|---|---|---|
| 材料 | 3mm厚鋁板 (3003H14) | 復核 | - | - | 日期 | 2022.5.26 | | |
| 顏色 | ECW3D993332S-ZD1(素色白色) | 批準 | | | 圖號 | J853-ALC-AP388 | | |

| CEILING MARK | TYPE | FLAT | FLOOR(S) | TOTAL |
|---|---|---|---|---|
| ALC-101/T1A | NORMAL | A | 5/F | 1 |

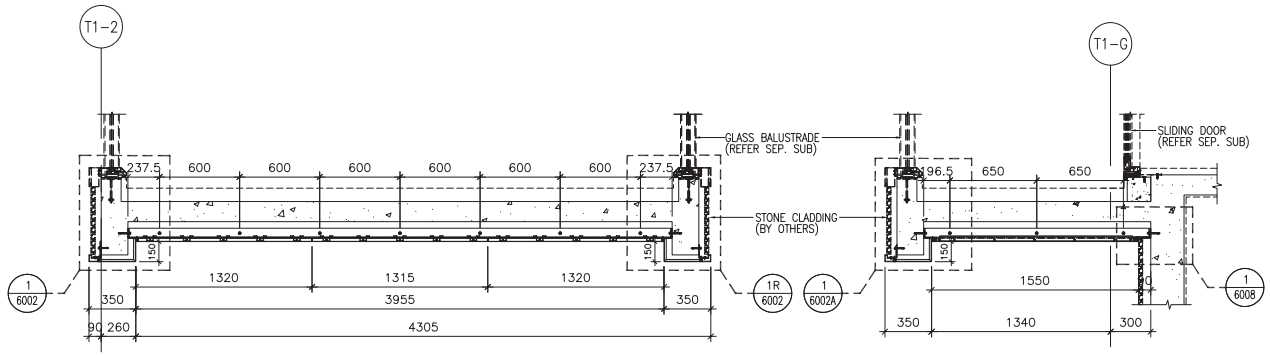



SECTION 1-1

SECTION 2-2

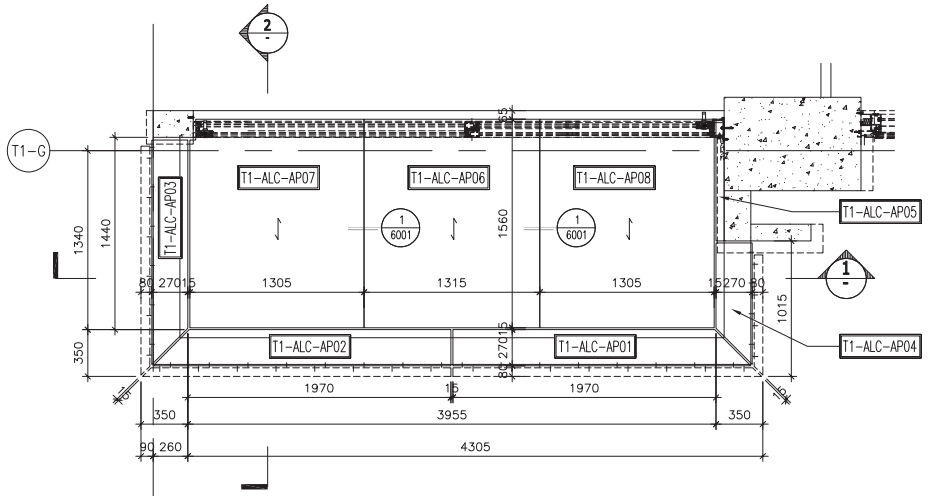


REFLECTIVE CEILING PART PLAN

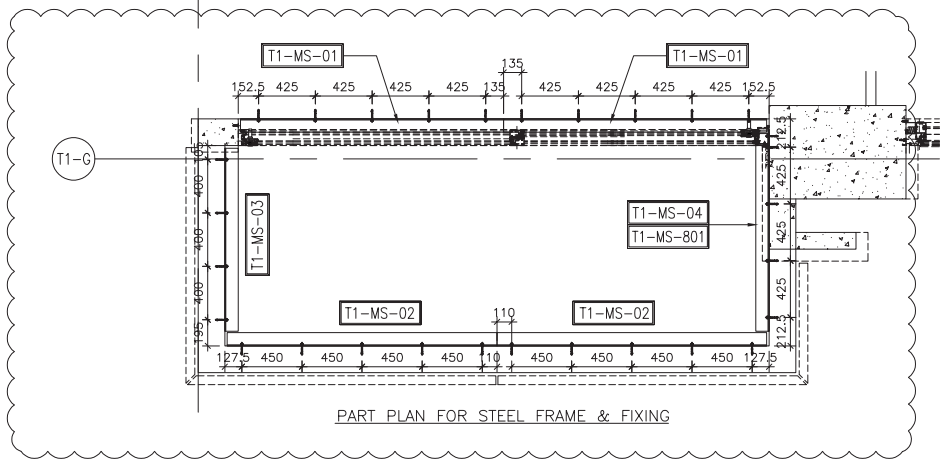


PART PLAN FOR STEEL FRAME & FIXING

B.D. REF :

CLIENT :
**SHIMAO GROUP HOLDINGS LIMITED**

ARCHITECT :
WONG TUNG & PARTNERS LIMITED
ARCHITECTS & PLANNERS

MAIN CONTRACTOR :
協興建築有限公司
HIP HING CONSTRUCTION CO LTD

STRUCTURAL ENGINEER :
C M WONG & ASSOCIATES LTD
黃志明建築工程師有限公司

FACADE CONSULTANT:
MEINHARDT

NOTE :
1. ALL DIMENSIONS ARE IN mm.
2. ALL ELEVATIONS ARE VIEWED FROM OUTSIDE.
3. ALL DIMENSIONS TO BE VERIFIED ON SITE BEFORE FABRICATION.

LEGEND :
- X1 / X001 — DETAIL MARK NO. / REFER SHEET NO.
1. F.F.L. -- FINISHED FLOOR LEVEL
2. S.F.L. -- STRUCTURAL FLOOR LEVEL
3. /R -- REVERSED DETAIL
4. -- 3mm THK. ALUM CEILING

| NO. | DATE | REVISED | BY |
|---|---|---|---|

JOB NO. : J-853

PROJECT :
PROPOSED RESIDENTIAL DEVELOPMENT AT N.K.I.L. 6542 YIN PING ROAD KOWLOON

TITLE :
ALUM. CEILING FOR ALC-101 OF LIV./DIN. AT TOWER 1 FLAT A (5/F)


DATE : 29-JUL-21 | SCALE : 1 : 40 (A3)


DRAWN BY : LHR | CHECKED BY :


美特鋁質有限公司
MIDI ALUMINIUM FABRICATOR LTD.
Units 6-8, Sunray Industrial Centre, 1/F
610 Cha Kwo Ling Road, Kowloon
Tel:23489211-4 Fax:(852)27727666



DWG NO. : J853-SD-ALC-4101 | REV. : -

| CEILING MARK | TYPE | FLAT | FLOOR(S) | TOTAL |
|---|---|---|---|---|
| ALC-102/T1A | NORMAL | A | 6/F~22/F | 15 |

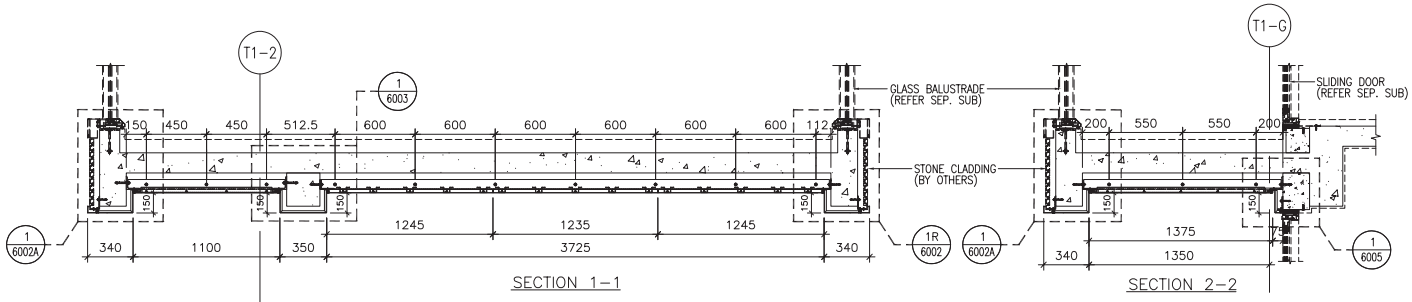


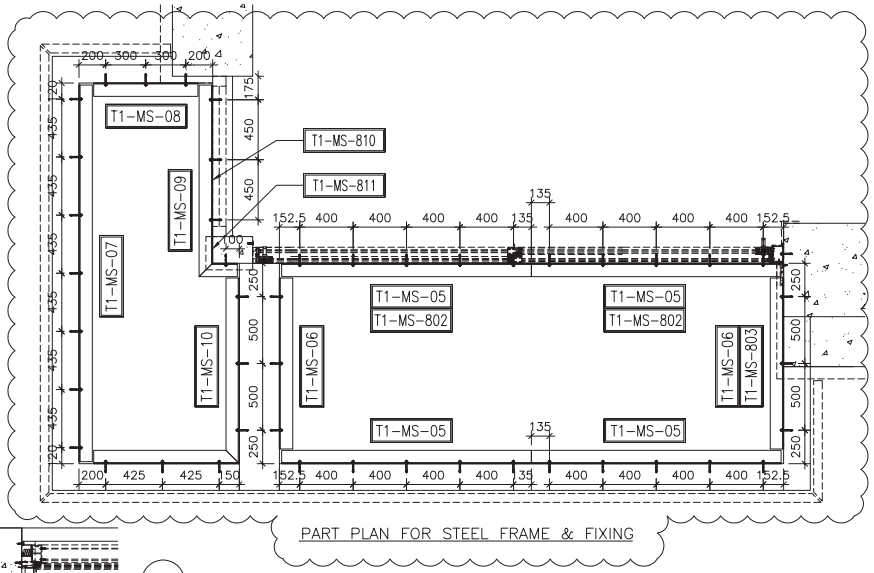PART PLAN FOR STEEL FRAME & FIXING

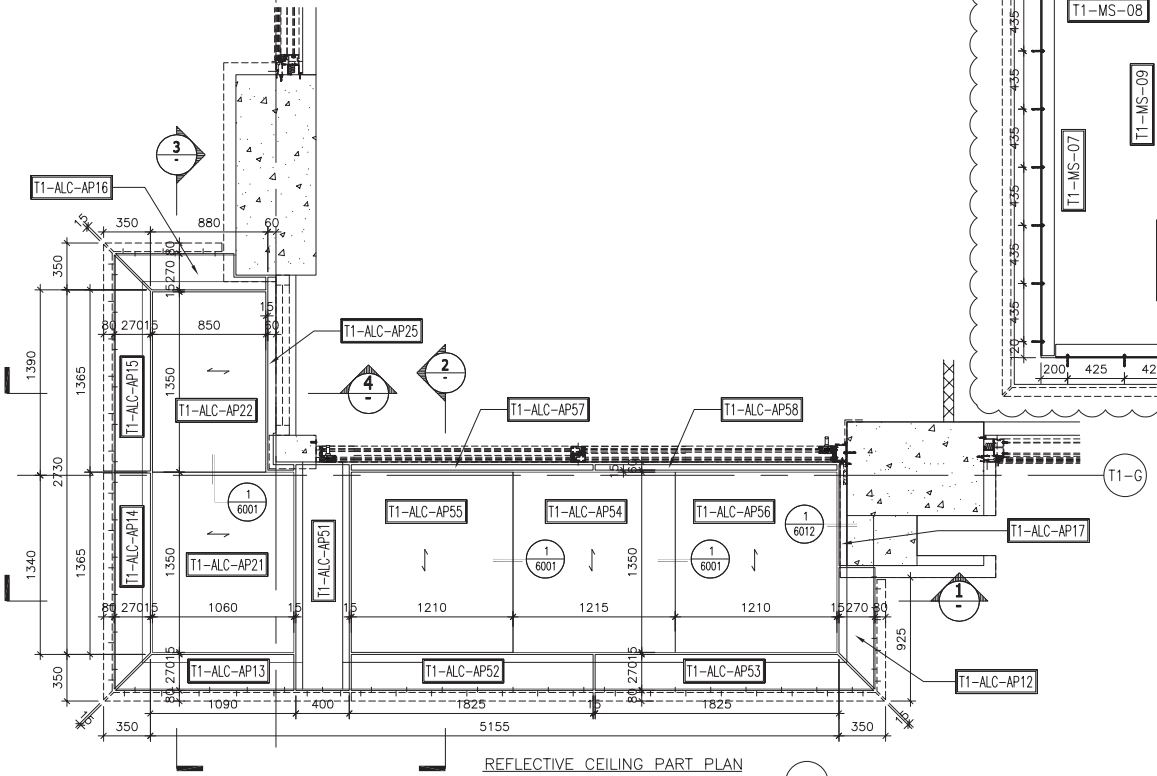

REFLECTIVE CEILING PART PLAN

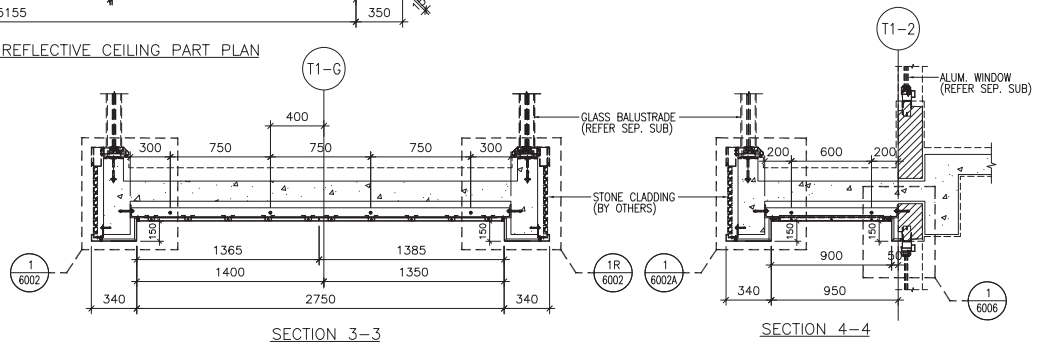


B.D. REF :

CLIENT :
**SHIMAO GROUP HOLDINGS LIMITED**

ARCHITECT :
WONG TUNG & PARTNERS LIMITED
ARCHITECTS & PLANNERS

MAIN CONTRACTOR :
協興建築有限公司
HIP HING CONSTRUCTION CO LTD

STRUCTURAL ENGINEER :
C M WONG & ASSOCIATES LTD
黃志明建築工程師有限公司

FACADE CONSULTANT:
MEINHARDT

NOTE :
1. ALL DIMENSIONS ARE IN mm.
2. ALL ELEVATIONS ARE VIEWED FROM OUTSIDE.
3. ALL DIMENSIONS TO BE VERIFIED ON SITE BEFORE FABRICATION.

LEGEND :
- X1 / X001 — DETAIL MARK NO. / REFER SHEET NO.
1. F.F.L. -- FINISHED FLOOR LEVEL
2. S.F.L. -- STRUCTURAL FLOOR LEVEL
3. /R -- REVERSED DETAIL
4. -- 3mm THK. ALUM CEILING

| NO. | DATE | REVISED | BY |
|---|---|---|---|

JOB NO. : J-853

PROJECT :
PROPOSED RESIDENTIAL DEVELOPMENT AT N.K.I.L. 6542
YIN PING ROAD
KOWLOON

TITLE :
ALUM. CEILING FOR ALC-102 OF LIV./DIN. AT TOWER 1 FLAT A (6/F~22/F) (EXCEPT 13/F, 14/F)


DATE : 29-JUL-21 | SCALE : 1 : 40 (A3)


DRAWN BY : LHR | CHECKED BY :


美特鋁質有限公司
MIDI ALUMINIUM FABRICATOR LTD.
Units 6-8, Sunray Industrial Centre, 1/F
610 Cha Kwo Ling Road, Kowloon
Tel:23489211-4 Fax:(852)27727666


DWG NO. : J853-SD-ALC-4102 | REV. : -


| CEILING MARK | TYPE | FLAT | FLOOR(S) | TOTAL |
|---|---|---|---|---|
| ALC-102A/T1A | NORMAL | A | 23/F | 1 |

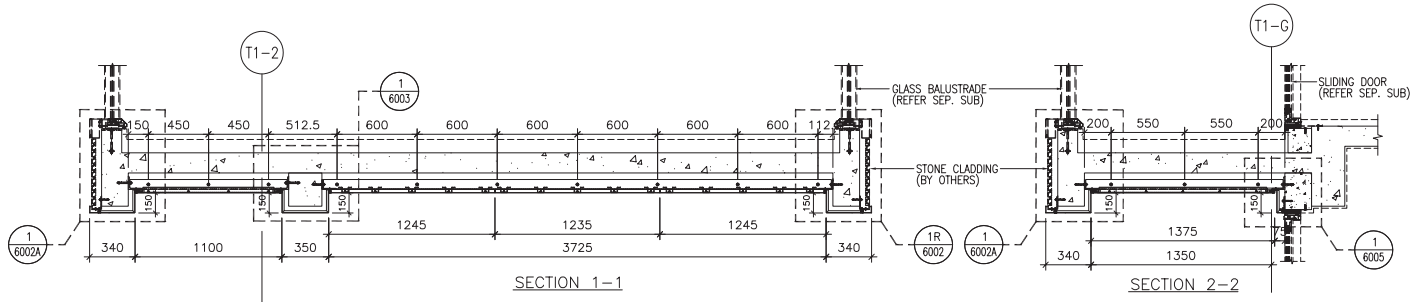

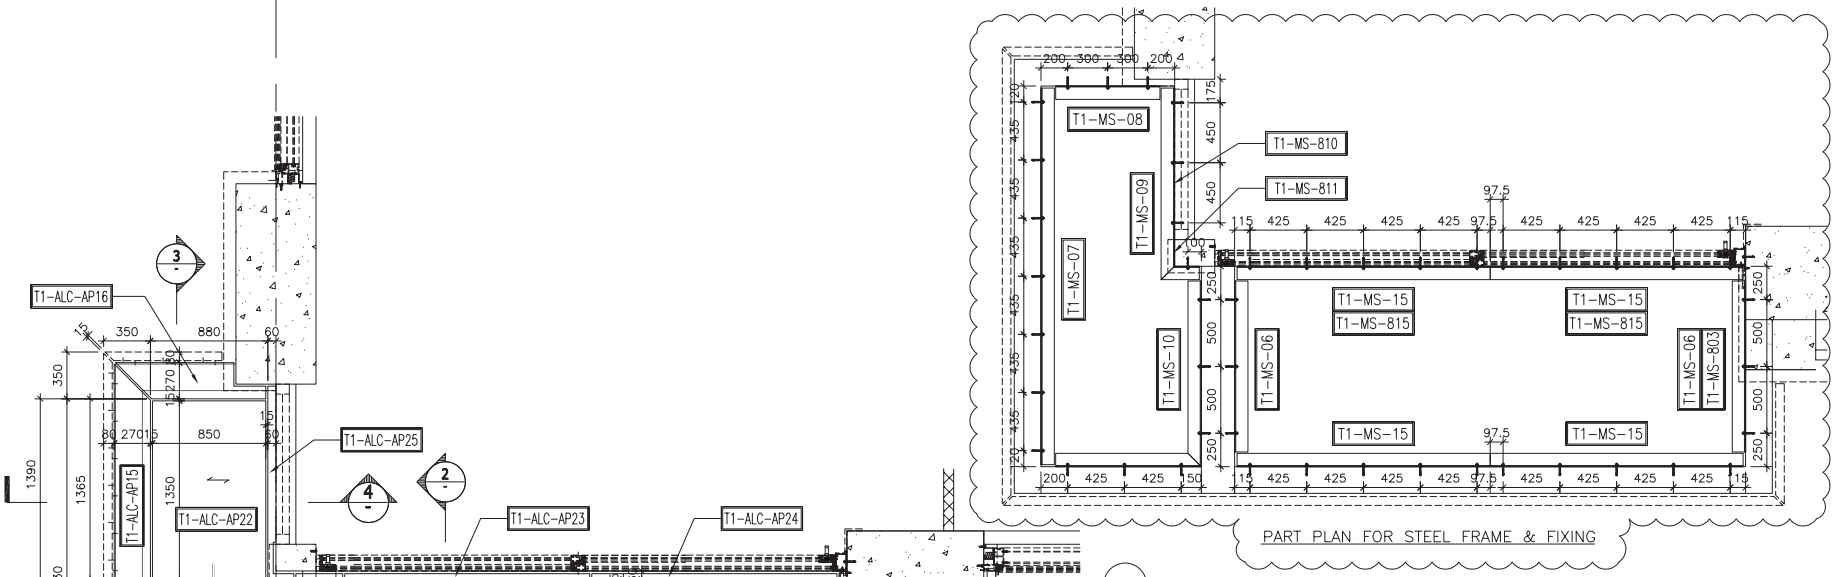



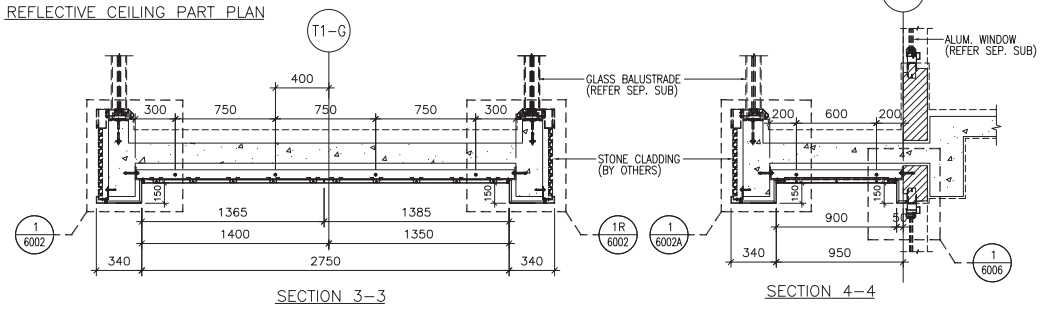


B.D. REF :

CLIENT :
**SHIMAO GROUP HOLDINGS LIMITED**

ARCHITECT :
WONG TUNG & PARTNERS LIMITED
ARCHITECTS & PLANNERS

MAIN CONTRACTOR :
協興建築有限公司
HIP HING CONSTRUCTION CO LTD

STRUCTURAL ENGINEER :
C M WONG & ASSOCIATES LTD
黃志明建築工程師有限公司

FACADE CONSULTANT:
MEINHARDT

NOTE :
1. ALL DIMENSIONS ARE IN mm.
2. ALL ELEVATIONS ARE VIEWED FROM OUTSIDE.
3. ALL DIMENSIONS TO BE VERIFIED ON SITE BEFORE FABRICATION.

LEGEND :
- X1 / X001 — DETAIL MARK NO. / REFER SHEET NO.
1. F.F.L. -- FINISHED FLOOR LEVEL
2. S.F.L. -- STRUCTURAL FLOOR LEVEL
3. /R -- REVERSED DETAIL
4. -- 3mm THK. ALUM CEILING

| NO. | DATE | REVISED | BY |
|---|---|---|---|

JOB NO. : J-853

PROJECT :
PROPOSED RESIDENTIAL DEVELOPMENT AT N.K.I.L. 6542
YIN PING ROAD
KOWLOON

TITLE :
ALUM. CEILING FOR ALC-102A OF LIV./DIN. AT TOWER 1 FLAT A (23/F)


DATE : 29-JUL-21 | SCALE : 1 : 40 (A3)

DRAWN BY : LHR | CHECKED BY :


美特鋁質有限公司
MIDI ALUMINIUM FABRICATOR LTD.
Units 6-8, Sunray Industrial Centre, 1/F
610 Cha Kwo Ling Road, Kowloon
Tel:23489211-4 Fax:(852)27727666



DWG NO. : J853-SD-ALC-4102A | REV. : -

| CEILING MARK | TYPE | FLAT | FLOOR(S) | TOTAL |
|---|---|---|---|---|
| ALC-103/T1B | NORMAL | B | 6/F~23/F | 16 |

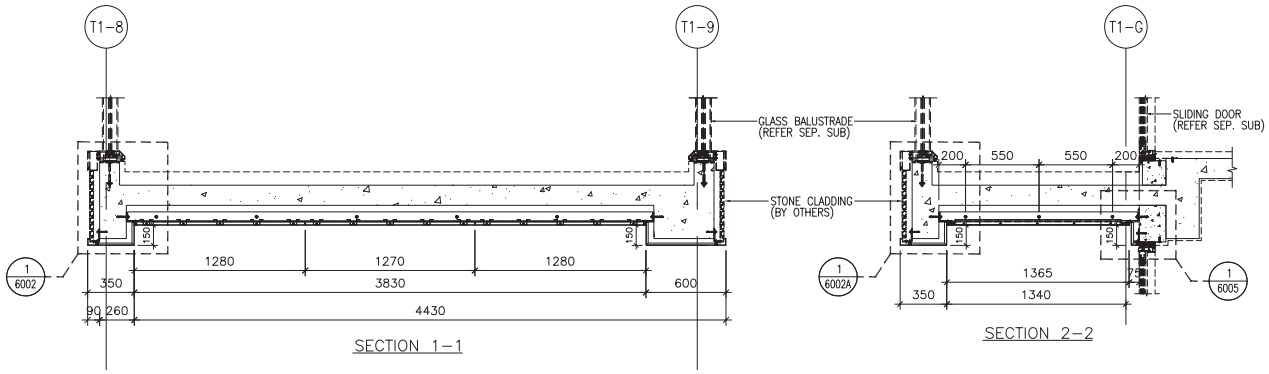



SECTION 1-1

SECTION 2-2

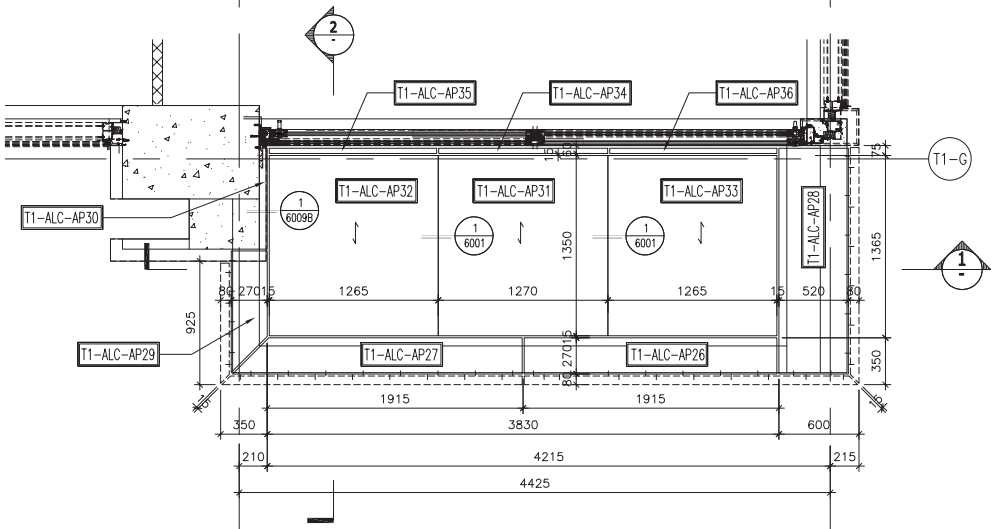


REFLECTIVE CEILING PART PLAN

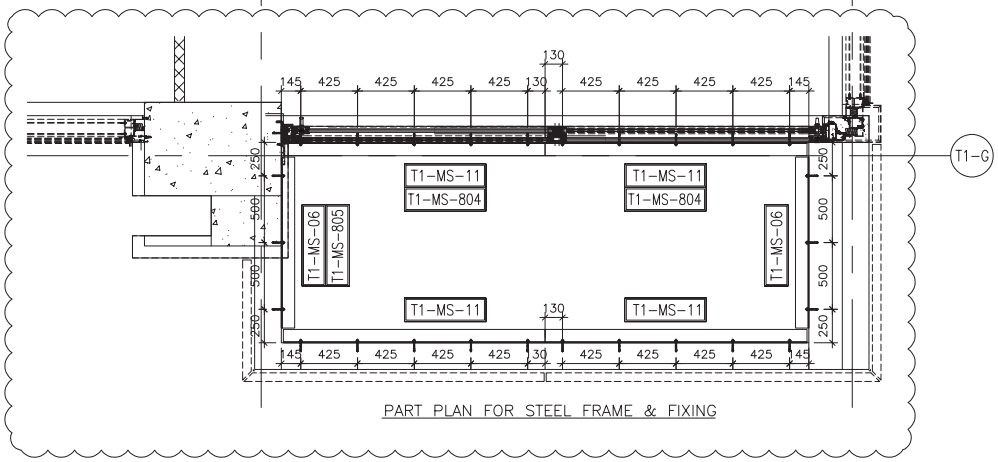


PART PLAN FOR STEEL FRAME & FIXING

B.D. REF :

CLIENT :

**SHIMAO GROUP HOLDINGS LIMITED**

ARCHITECT :

WONG TUNG & PARTNERS LIMITED
ARCHITECTS & PLANNERS

MAIN CONTRACTOR :

協興建築有限公司
HIP HING CONSTRUCTION CO LTD

STRUCTURAL ENGINEER :

C M WONG & ASSOCIATES LTD
黃志明建築工程師有限公司

FACADE CONSULTANT:

MEINHARDT

NOTE :
1. ALL DIMENSIONS ARE IN mm.
2. ALL ELEVATIONS ARE VIEWED FROM OUTSIDE.
3. ALL DIMENSIONS TO BE VERIFIED ON SITE BEFORE FABRICATION.

LEGEND :

X1 / X001 — DETAIL MARK NO. / REFER SHEET NO.

1. F.F.L. -- FINISHED FLOOR LEVEL
2. S.F.L. -- STRUCTURAL FLOOR LEVEL
3. /R -- REVERSED DETAIL
4. -- 3mm THK. ALUM CEILING

| NO. | DATE | REVISED | BY |
|---|---|---|---|

JOB NO. : J-853

PROJECT :
PROPOSED RESIDENTIAL DEVELOPMENT AT N.K.I.L. 6542
YIN PING ROAD
KOWLOON

TITLE :
ALUM. CEILING FOR ALC-103 OF LIV./DIN. AT TOWER 1 FLAT B (6/F~23/F) (EXCEPT 13/F, 14/F)


DATE : 29-JUL-21 | SCALE : 1 : 40 (A3)

DRAWN BY : LHR | CHECKED BY :


美特鋁製有限公司
MIDI ALUMINIUM FABRICATOR LTD.
Units 6-8, Sunray Industrial Centre, 1/F
610 Cha Kwo Ling Road, Kowloon
Tel:23489211-4 Fax:(852)27727666



DWG NO. : J853-SD-ALC-4103 | REV. : -

| CEILING MARK | TYPE | FLAT | FLOOR(S) | TOTAL |
|---|---|---|---|---|
| ALC-104/T1B | NORMAL | B | 5/F~23/F | 17 |

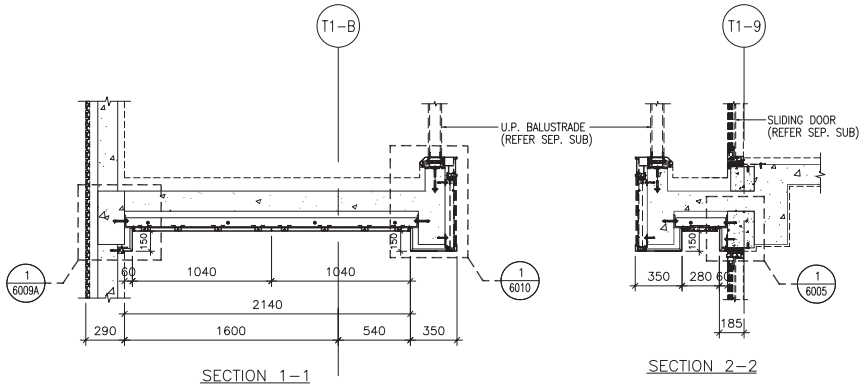



SECTION 1-1

SECTION 2-2

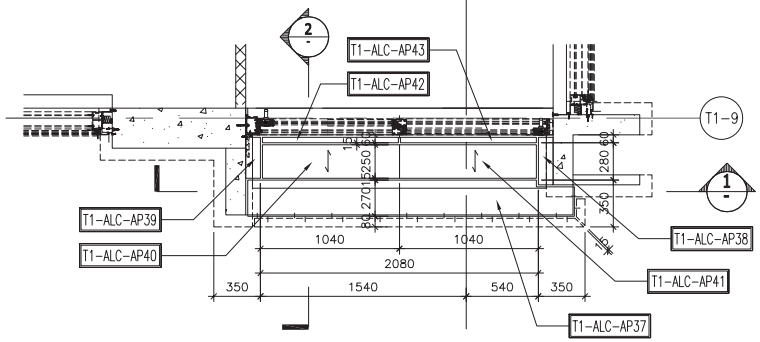


REFLECTIVE CEILING PART PLAN

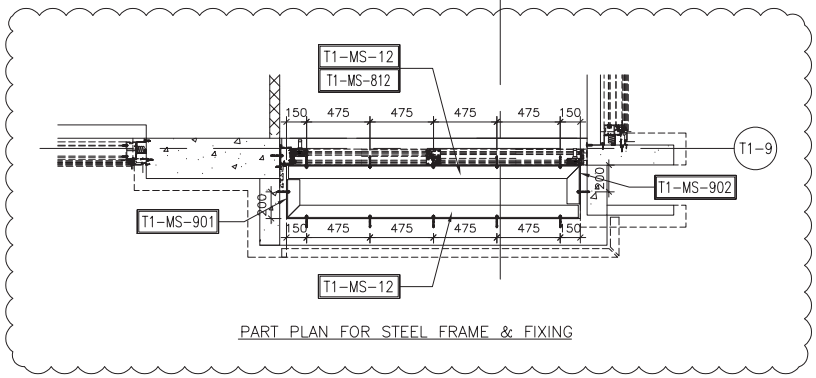


PART PLAN FOR STEEL FRAME & FIXING

B.D. REF :

CLIENT :

**SHIMAO GROUP HOLDINGS LIMITED**

ARCHITECT :

WONG TUNG & PARTNERS LIMITED
ARCHITECTS & PLANNERS

MAIN CONTRACTOR :

協興建築有限公司
HIP HING CONSTRUCTION CO LTD

STRUCTURAL ENGINEER :

C M WONG & ASSOCIATES LTD
黃志明建築工程師有限公司

FACADE CONSULTANT:

MEINHARDT

NOTE :
1. ALL DIMENSIONS ARE IN mm.
2. ALL ELEVATIONS ARE VIEWED FROM OUTSIDE.
3. ALL DIMENSIONS TO BE VERIFIED ON SITE BEFORE FABRICATION.

LEGEND :

X1 / X001 — DETAIL MARK NO. / REFER SHEET NO.

1. F.F.L. -- FINISHED FLOOR LEVEL
2. S.F.L. -- STRUCTURAL FLOOR LEVEL
3. /R -- REVERSED DETAIL
4. -- 3mm THK. ALUM CEILING

| NO. | DATE | REVISED | BY |
|---|---|---|---|

JOB NO. : J-853

PROJECT :
PROPOSED RESIDENTIAL DEVELOPMENT AT N.K.I.L. 6542 YIN PING ROAD KOWLOON

TITLE :
ALUM. CEILING FOR ALC-104 OF ENSUITE 2 AT TOWER 1 FLAT B (5/F~23/F) (EXCEPT 13/F, 14/F)


DATE : 29-JUL-21 | SCALE : 1 : 40 (A3)

DRAWN BY : LHR | CHECKED BY :


美特鋁製有限公司
MIDI ALUMINIUM FABRICATOR LTD.
Units 6-8, Sunray Industrial Centre, 1/F
610 Cha Kwo Ling Road, Kowloon
Tel:23489211-4 Fax:(852)27727666



DWG NO. : J853-SD-ALC-4104 | REV. : -

| CEILING MARK | TYPE | FLAT | FLOOR(S) | TOTAL |
|---|---|---|---|---|
| ALC-105/T1A | NORMAL | A | 6/F~23/F | 16 |

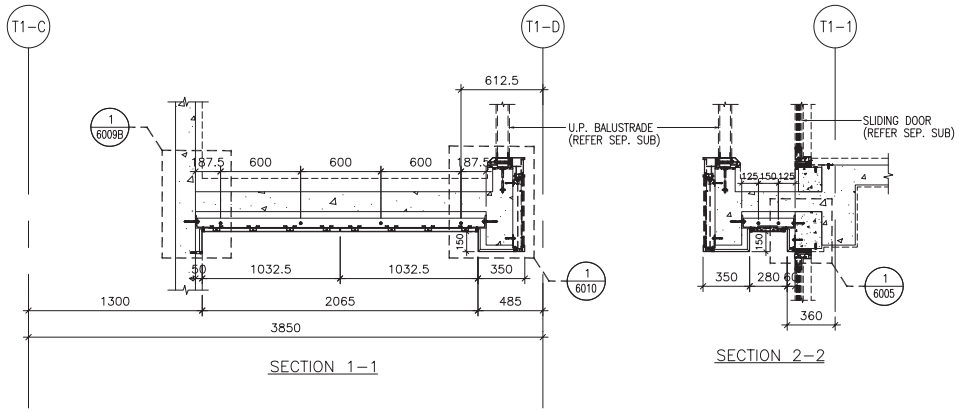



SECTION 1-1

SECTION 2-2

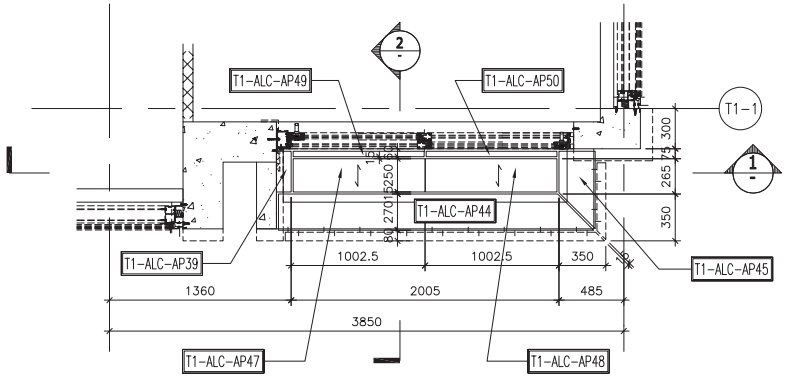


REFLECTIVE CEILING PART PLAN

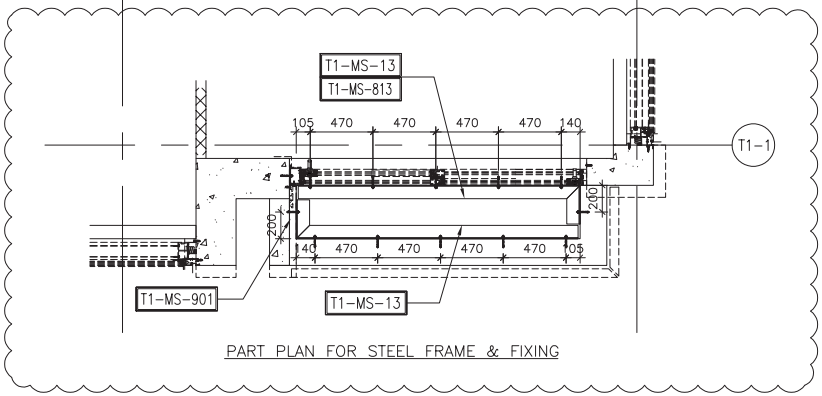


PART PLAN FOR STEEL FRAME & FIXING

B.D. REF :

CLIENT :

**SHIMAO GROUP HOLDINGS LIMITED**

ARCHITECT :

WONG TUNG & PARTNERS LIMITED
ARCHITECTS & PLANNERS

MAIN CONTRACTOR :

協興建築有限公司
HIP HING CONSTRUCTION CO LTD

STRUCTURAL ENGINEER :

C M WONG & ASSOCIATES LTD
黃志明建築工程師有限公司

FACADE CONSULTANT:

MEINHARDT

NOTE :
1. ALL DIMENSIONS ARE IN mm.
2. ALL ELEVATIONS ARE VIEWED FROM OUTSIDE.
3. ALL DIMENSIONS TO BE VERIFIED ON SITE BEFORE FABRICATION.

LEGEND :

X1 / X001 — DETAIL MARK NO. / REFER SHEET NO.

1. F.F.L. -- FINISHED FLOOR LEVEL
2. S.F.L. -- STRUCTURAL FLOOR LEVEL
3. /R -- REVERSED DETAIL
4. -- 3mm THK. ALUM CEILING

| NO. | DATE | REVISED | BY |
|---|---|---|---|

JOB NO. : J-853

PROJECT :
PROPOSED RESIDENTIAL DEVELOPMENT AT N.K.I.L. 6542
YIN PING ROAD
KOWLOON

TITLE :
ALUM. CEILING FOR
ALC-105 OF ENSUITE 3
AT TOWER 1 FLAT A
(6/F~23/F) (EXCEPT 13/F, 14/F)


DATE : 29-JUL-21 | SCALE : 1 : 40 (A3)

DRAWN BY : LHR | CHECKED BY :


美特鋁質有限公司
MIDI ALUMINIUM FABRICATOR LTD.
Units 6-8, Sunray Industrial Centre, 1/F
610 Cha Kwo Ling Road, Kowloon
Tel:23489211-4 Fax:(852)27727666


DWG NO. : J853-SD-ALC-4105 | REV. : -


| CEILING MARK | TYPE | FLAT | FLOOR(S) | TOTAL |
|---|---|---|---|---|
| ALC-201/T2A | NORMAL | A | 6/F~17/F | 10 |

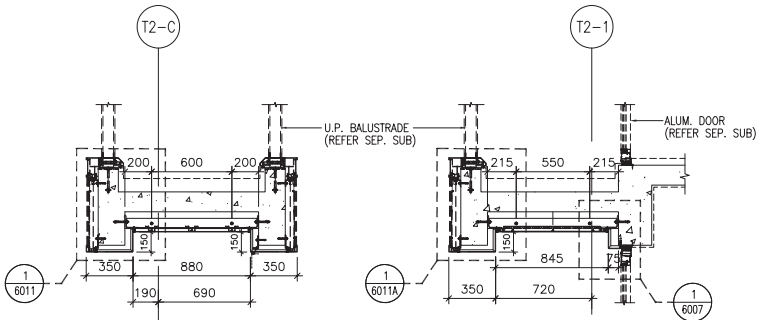



SECTION 1-1




SECTION 2-2

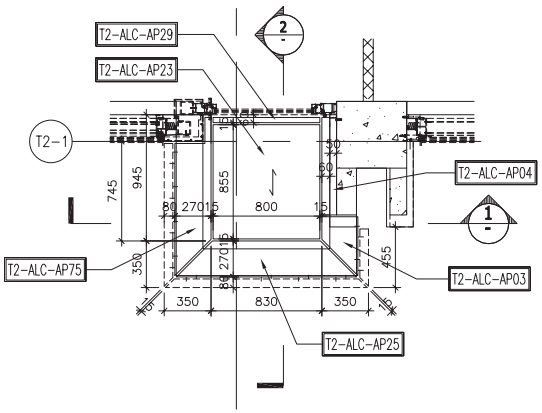


REFLECTIVE CEILING PART PLAN

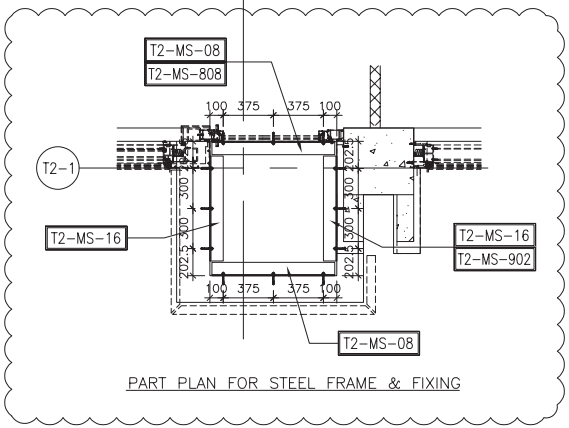


PART PLAN FOR STEEL FRAME & FIXING

B.D. REF :

CLIENT :

**SHIMAO GROUP HOLDINGS LIMITED**

ARCHITECT :

WONG TUNG & PARTNERS LIMITED
ARCHITECTS & PLANNERS

MAIN CONTRACTOR :

協興建築有限公司
HIP HING CONSTRUCTION CO LTD

STRUCTURAL ENGINEER :

C M WONG & ASSOCIATES LTD
黃志明建築工程師有限公司

FACADE CONSULTANT:

MEINHARDT

NOTE :
1. ALL DIMENSIONS ARE IN mm.
2. ALL ELEVATIONS ARE VIEWED FROM OUTSIDE.
3. ALL DIMENSIONS TO BE VERIFIED ON SITE BEFORE FABRICATION.

LEGEND :

X1 / X001 — DETAIL MARK NO. / REFER SHEET NO.

1. F.F.L. -- FINISHED FLOOR LEVEL
2. S.F.L. -- STRUCTURAL FLOOR LEVEL
3. /R -- REVERSED DETAIL
4. -- 3mm THK. ALUM CEILING

| NO. | DATE | REVISED | BY |
|---|---|---|---|

JOB NO. : J-853

PROJECT :
PROPOSED RESIDENTIAL DEVELOPMENT AT N.K.I.L. 6542 YIN PING ROAD KOWLOON

TITLE :
ALUM. CEILING FOR ALC-201 OF MASTER ENSUITE AT TOWER 2 FLAT A (6/F~17/F) (EXCEPT 13/F, 14/F)


DATE : 02-AUG-21 | SCALE : 1 : 40 (A3)

DRAWN BY : LHR | CHECKED BY :


美特鋁質有限公司
MIDI ALUMINIUM FABRICATOR LTD.
Units 6-8, Sunray Industrial Centre, 1/F
610 Cha Kwo Ling Road, Kowloon
Tel:23489211-4 Fax:(852)27727666



DWG NO. : J853-SD-ALC-4201 | REV. : -

| CEILING MARK | TYPE | FLAT | FLOOR(S) | TOTAL |
|---|---|---|---|---|
| ALC-202/T2A | NORMAL | A | 6/F~16/F | 9 |

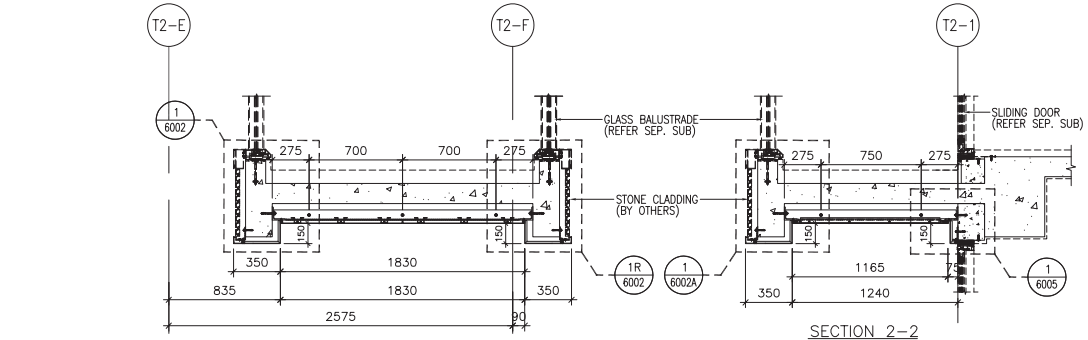



SECTION 1–1

SECTION 2–2

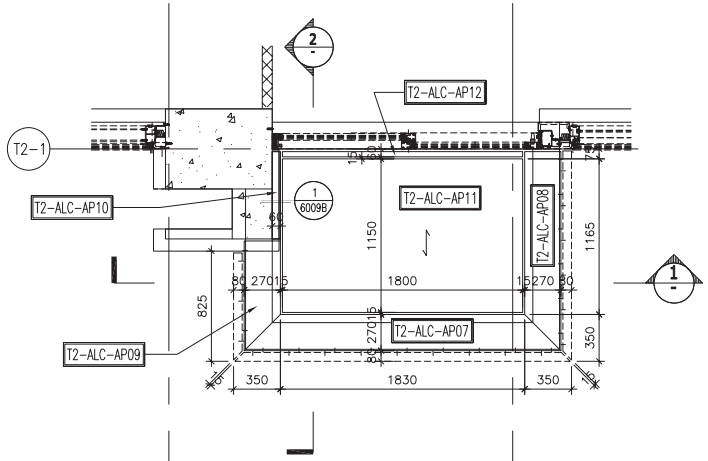


REFLECTIVE CEILING PART PLAN

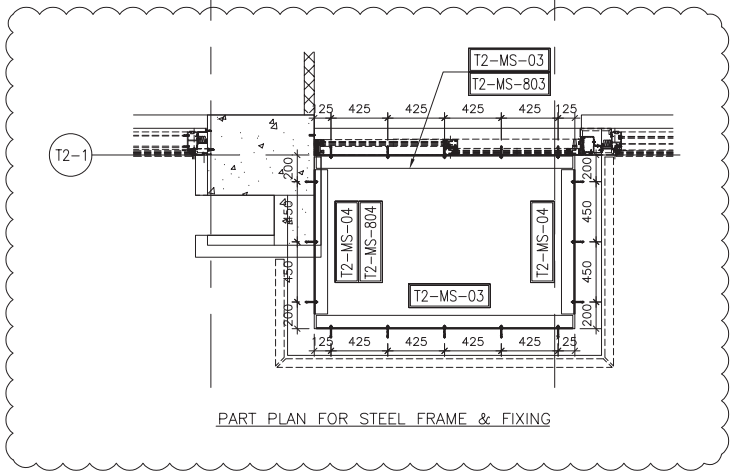


PART PLAN FOR STEEL FRAME & FIXING

B.D. REF :

CLIENT :

**SHIMAO GROUP HOLDINGS LIMITED**

ARCHITECT :

WONG TUNG & PARTNERS LIMITED
ARCHITECTS & PLANNERS

MAIN CONTRACTOR :

協興建築有限公司
HIP HING CONSTRUCTION CO LTD

STRUCTURAL ENGINEER :

C M WONG & ASSOCIATES LTD
黃志明建築工程師有限公司

FACADE CONSULTANT:

MEINHARDT

NOTE :
1. ALL DIMENSIONS ARE IN mm.
2. ALL ELEVATIONS ARE VIEWED FROM OUTSIDE.
3. ALL DIMENSIONS TO BE VERIFIED ON SITE BEFORE FABRICATION.

LEGEND :

X1 — DETAIL MARK NO.
X001 — REFER SHEET NO.

1. F.F.L. -- FINISHED FLOOR LEVEL
2. S.F.L. -- STRUCTURAL FLOOR LEVEL
3. /R -- REVERSED DETAIL
4. -- 3mm THK. ALUM CEILING

| NO. | DATE | REVISED | BY |
|---|---|---|---|

JOB NO. : J-853

PROJECT :
PROPOSED RESIDENTIAL DEVELOPMENT AT N.K.I.L. 6542 YIN PING ROAD KOWLOON

TITLE :
ALUM. CEILING FOR ALC-202 OF LIV./DIN. AT TOWER 2 FLAT A (6/F~16/F) (EXCEPT 13/F, 14/F)


DATE : 02-AUG-21 | SCALE : 1 : 40 (A3)

DRAWN BY : LHR | CHECKED BY :


美特鋁製有限公司
MIDI ALUMINIUM FABRICATOR LTD.
Units 6-8, Sunray Industrial Centre, 1/F
610 Cha Kwo Ling Road, Kowloon
Tel:23489211-4 Fax:(852)27727666


DWG NO. : J853-SD-ALC-4202 | REV. : –


| CEILING MARK | TYPE | FLAT | FLOOR(S) | TOTAL |
|---|---|---|---|---|
| ALC-203/T2D | NORMAL | D | 6/F~16/F | 9 |

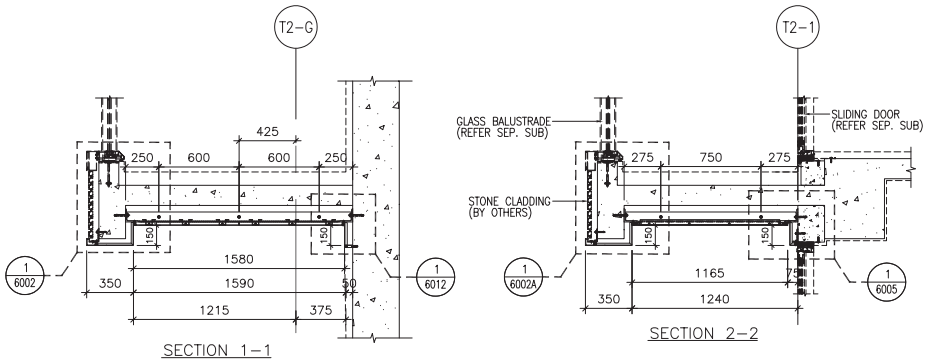



SECTION 1-1




SECTION 2-2

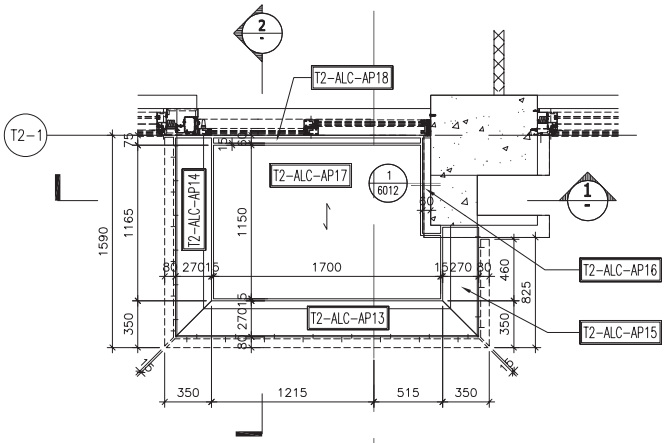


REFLECTIVE CEILING PART PLAN

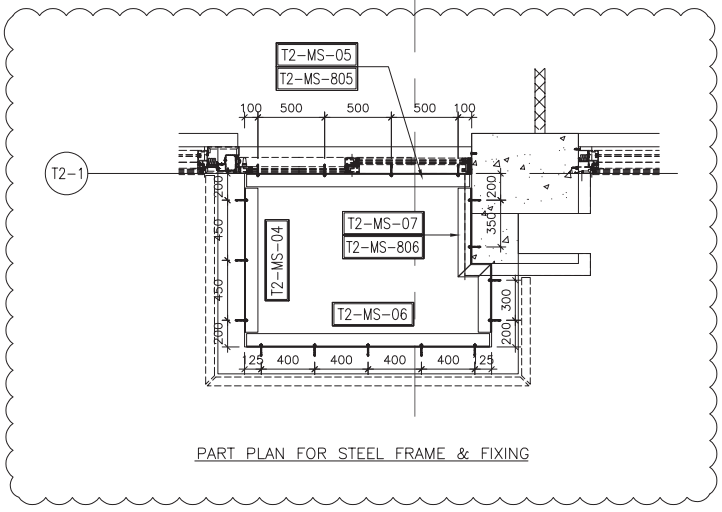


PART PLAN FOR STEEL FRAME & FIXING

B.D. REF :

CLIENT :

**SHIMAO GROUP HOLDINGS LIMITED**

ARCHITECT :

WONG TUNG & PARTNERS LIMITED
ARCHITECTS & PLANNERS

MAIN CONTRACTOR :

協興建築有限公司
HIP HING CONSTRUCTION CO LTD

STRUCTURAL ENGINEER :

C M WONG & ASSOCIATES LTD
黃志明建築工程師有限公司

FACADE CONSULTANT:

MEINHARDT

NOTE :
1. ALL DIMENSIONS ARE IN mm.
2. ALL ELEVATIONS ARE VIEWED FROM OUTSIDE.
3. ALL DIMENSIONS TO BE VERIFIED ON SITE BEFORE FABRICATION.

LEGEND :

X1 — DETAIL MARK NO.
X001 — REFER SHEET NO.

1. F.F.L. -- FINISHED FLOOR LEVEL
2. S.F.L. -- STRUCTURAL FLOOR LEVEL
3. /R -- REVERSED DETAIL
4. -- 3mm THK. ALUM CEILING

| NO. | DATE | REVISED | BY |
|---|---|---|---|

JOB NO. : J-853

PROJECT :
PROPOSED RESIDENTIAL DEVELOPMENT AT N.K.I.L. 6542 YIN PING ROAD KOWLOON

TITLE :
ALUM. CEILING FOR ALC-203 OF LIV./DIN. AT TOWER 2 FLAT D (6/F~16/F) (EXCEPT 13/F, 14/F)


DATE : 02-AUG-21 | SCALE : 1 : 40 (A3)

DRAWN BY : LHR | CHECKED BY :



美特鋁質有限公司
MIDI ALUMINIUM FABRICATOR LTD.
Units 6-8, Sunray Industrial Centre, 1/F
610 Cha Kwo Ling Road, Kowloon
Tel:23489211-4 Fax:(852)27727666


DWG NO. : J853-SD-ALC-4203 | REV. : -


| CEILING MARK | TYPE | FLAT | FLOOR(S) | TOTAL |
|---|---|---|---|---|
| ALC-204/T2D | NORMAL | D | 6/F~17/F | 10 |

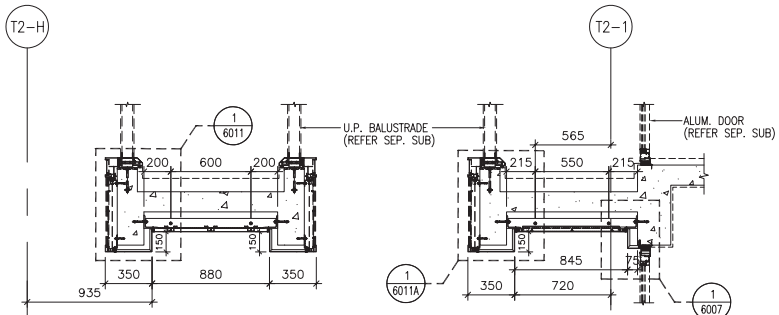


SECTION 1-1 SECTION 2-2

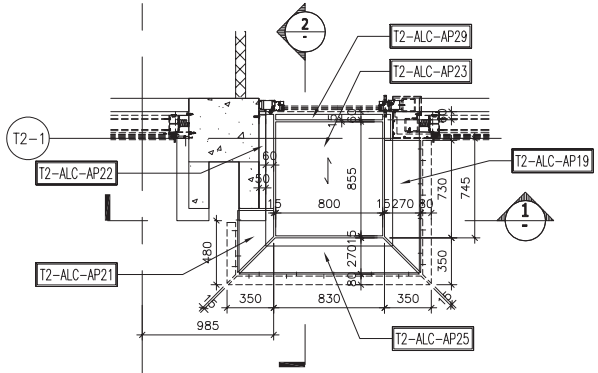


REFLECTIVE CEILING PART PLAN

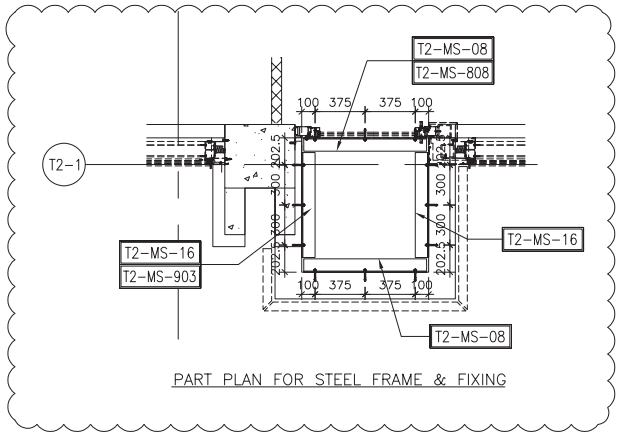


PART PLAN FOR STEEL FRAME & FIXING

B.D. REF :

CLIENT :

**SHIMAO GROUP HOLDINGS LIMITED**

ARCHITECT :

WONG TUNG & PARTNERS LIMITED
ARCHITECTS & PLANNERS

MAIN CONTRACTOR :

協興建築有限公司
HIP HING CONSTRUCTION CO LTD

STRUCTURAL ENGINEER :

C M WONG & ASSOCIATES LTD
黃志明建築工程師有限公司

FACADE CONSULTANT:

MEINHARDT

NOTE :
1. ALL DIMENSIONS ARE IN mm.
2. ALL ELEVATIONS ARE VIEWED FROM OUTSIDE.
3. ALL DIMENSIONS TO BE VERIFIED ON SITE BEFORE FABRICATION.

LEGEND :

X1 — DETAIL MARK NO.
X001 — REFER SHEET NO.

1. F.F.L. -- FINISHED FLOOR LEVEL
2. S.F.L. -- STRUCTURAL FLOOR LEVEL
3. /R -- REVERSED DETAIL
4. -- 3mm THK. ALUM CEILING

| NO. | DATE | REVISED | BY |
|---|---|---|---|

JOB NO. : J-853

PROJECT :
PROPOSED RESIDENTIAL DEVELOPMENT AT N.K.I.L. 6542 YIN PING ROAD KOWLOON

TITLE :
ALUM. CEILING FOR ALC-204 OF MASTER ENSUITE AT TOWER 2 FLAT D (6/F~17/F) (EXCEPT 13/F, 14/F)


DATE : 02-AUG-21 | SCALE : 1 : 40 (A3)

DRAWN BY : LHR | CHECKED BY :



美特鋁製有限公司
MIDI ALUMINIUM FABRICATOR LTD.
Units 6-8, Sunray Industrial Centre, 1/F
610 Cha Kwo Ling Road, Kowloon
Tel:23489211-4 Fax:(852)27727666


DWG NO. : J853-SD-ALC-4204 | REV. : -


| CEILING MARK | TYPE | FLAT | FLOOR(S) | TOTAL |
|---|---|---|---|---|
| ALC-205/T2B | NORMAL | B | 6/F~26/F | 18 |

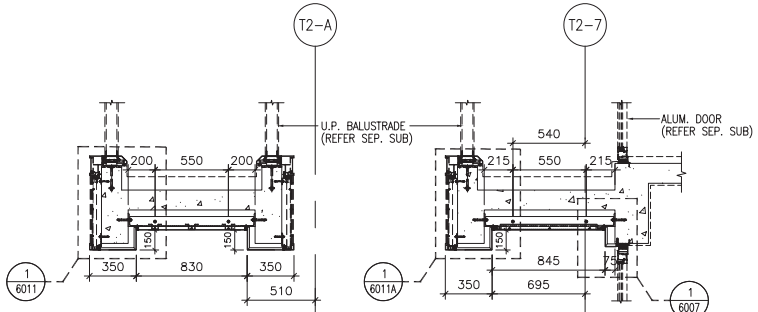


SECTION 1-1 SECTION 2-2

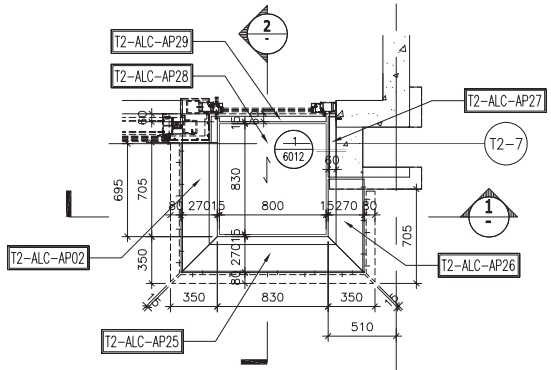


REFLECTIVE CEILING PART PLAN

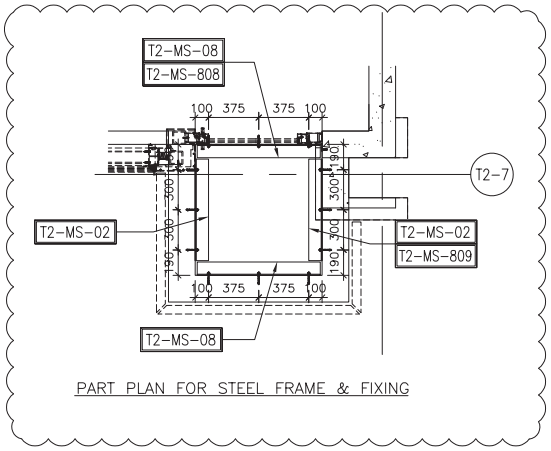


PART PLAN FOR STEEL FRAME & FIXING

B.D. REF :

CLIENT :
SHIMAO GROUP HOLDINGS LIMITED

ARCHITECT :
WONG TUNG & PARTNERS LIMITED
ARCHITECTS & PLANNERS

MAIN CONTRACTOR :
協興建築有限公司
HIP HING CONSTRUCTION CO LTD

STRUCTURAL ENGINEER :
C M WONG & ASSOCIATES LTD
黃志明建築工程師有限公司

FACADE CONSULTANT:
MEINHARDT

NOTE :
1. ALL DIMENSIONS ARE IN mm.
2. ALL ELEVATIONS ARE VIEWED FROM OUTSIDE.
3. ALL DIMENSIONS TO BE VERIFIED ON SITE BEFORE FABRICATION.

LEGEND :
X1 / X001 — DETAIL MARK NO. / REFER SHEET NO.
1. F.F.L. -- FINISHED FLOOR LEVEL
2. S.F.L. -- STRUCTURAL FLOOR LEVEL
3. /R -- REVERSED DETAIL
4. -- 3mm THK. ALUM CEILING

| NO. | DATE | REVISED | BY |
|---|---|---|---|

JOB NO. : J-853

PROJECT :
PROPOSED RESIDENTIAL DEVELOPMENT AT N.K.I.L. 6542
YIN PING ROAD
KOWLOON

TITLE :
ALUM. CEILING FOR
ALC-205 OF MASTER ENSUITE
AT TOWER 2 FLAT B
(6/F~26/F) (EXCEPT 13/F, 14/F, 24/F)


DATE : 02-AUG-21 | SCALE : 1 : 40 (A3)

DRAWN BY : LHR | CHECKED BY :


美特鋁質有限公司
MIDI ALUMINIUM FABRICATOR LTD.
Units 6-8, Sunray Industrial Centre, 1/F
610 Cha Kwo Ling Road, Kowloon
Tel:23489211-4 Fax:(852)27727666



DWG NO. : J853-SD-ALC-4205 | REV. : -

| CEILING MARK | TYPE | FLAT | FLOOR(S) | TOTAL |
|---|---|---|---|---|
| ALC-206/T2B | NORMAL | B | 6/F~26/F | 18 |

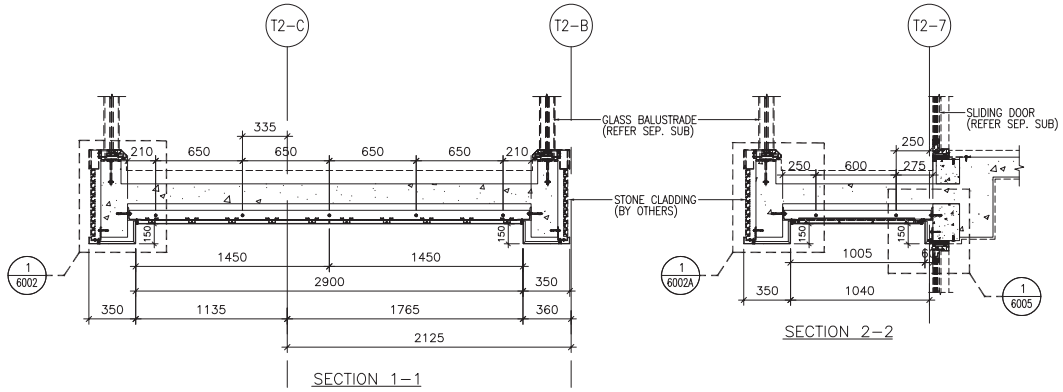



SECTION 1-1

SECTION 2-2

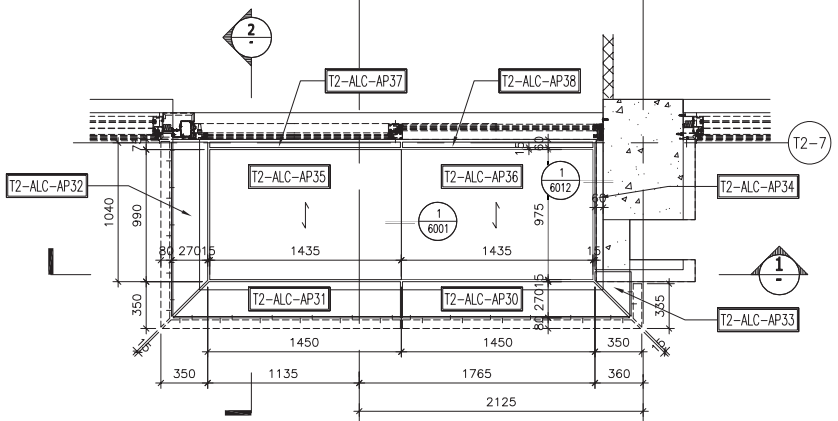


REFLECTIVE CEILING PART PLAN

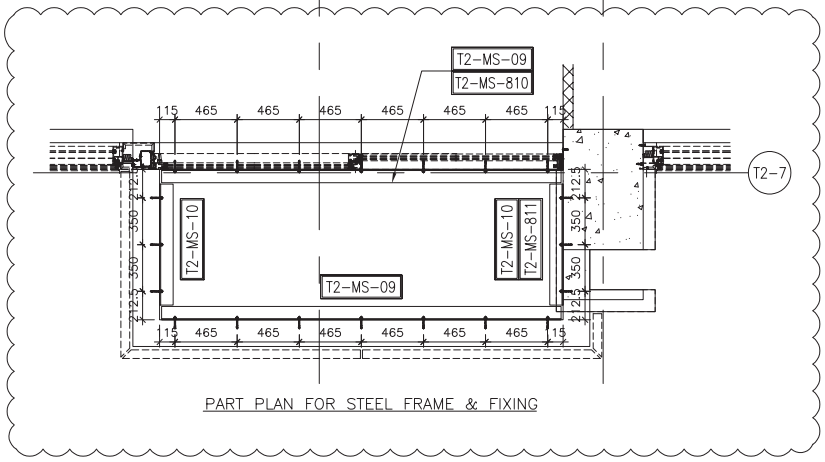


PART PLAN FOR STEEL FRAME & FIXING

B.D. REF :

CLIENT :
**SHIMAO GROUP HOLDINGS LIMITED**

ARCHITECT :
WONG TUNG & PARTNERS LIMITED
ARCHITECTS & PLANNERS

MAIN CONTRACTOR :
協興建築有限公司
HIP HING CONSTRUCTION CO LTD

STRUCTURAL ENGINEER :
C M WONG & ASSOCIATES LTD
黃志明建築工程師有限公司

FACADE CONSULTANT:
MEINHARDT

NOTE :
1. ALL DIMENSIONS ARE IN mm.
2. ALL ELEVATIONS ARE VIEWED FROM OUTSIDE.
3. ALL DIMENSIONS TO BE VERIFIED ON SITE BEFORE FABRICATION.

LEGEND :
- X1 / X001 — DETAIL MARK NO. / REFER SHEET NO.
1. F.F.L. -- FINISHED FLOOR LEVEL
2. S.F.L. -- STRUCTURAL FLOOR LEVEL
3. /R -- REVERSED DETAIL
4. -- 3mm THK. ALUM CEILING

| NO. | DATE | REVISED | BY |
|---|---|---|---|

JOB NO. : J-853

PROJECT :
PROPOSED RESIDENTIAL DEVELOPMENT AT N.K.I.L. 6542
YIN PING ROAD
KOWLOON

TITLE :
ALUM. CEILING FOR ALC-206 OF LIV./DIN. AT TOWER 2 FLAT B (6/F~26/F) (EXCEPT 13/F, 14/F, 24/F)


DATE : 02-AUG-21 | SCALE : 1 : 40 (A3)

DRAWN BY : LHR | CHECKED BY :


美特鋁質有限公司
MIDI ALUMINIUM FABRICATOR LTD.
Units 6-8, Sunray Industrial Centre, 1/F
610 Cha Kwo Ling Road, Kowloon
Tel:23489211-4 Fax:(852)27727666


DWG NO. : J853-SD-ALC-4206 | REV. : -


| CEILING MARK | TYPE | FLAT | FLOOR(S) | TOTAL |
|---|---|---|---|---|
| ALC-207/T2C | NORMAL | C | 6/F~26/F | 18 |

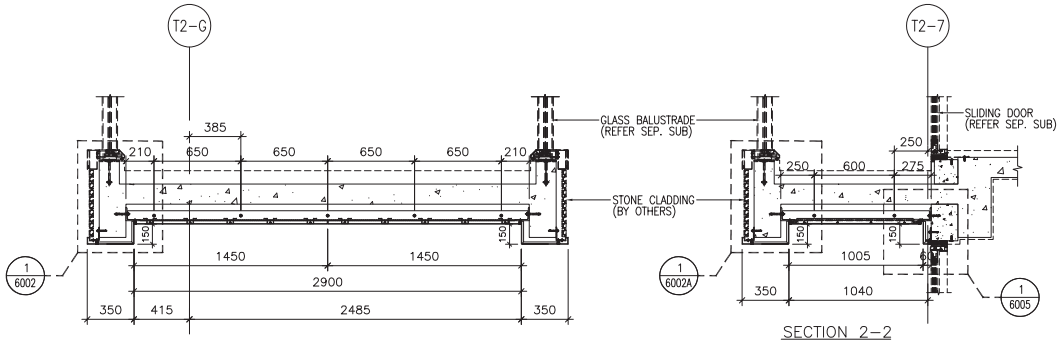



SECTION 1-1




SECTION 2-2

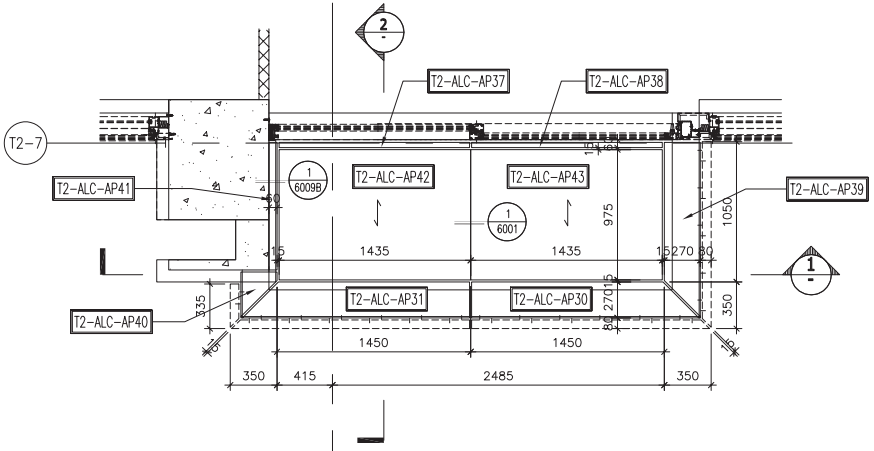


REFLECTIVE CEILING PART PLAN

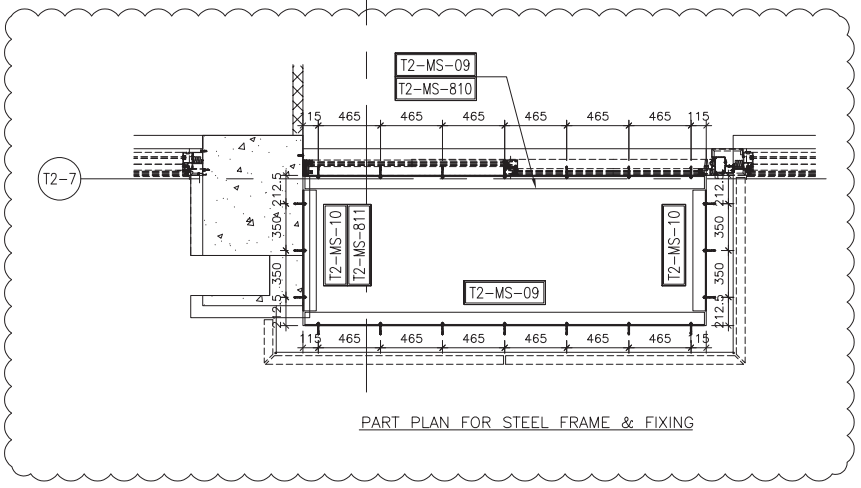


PART PLAN FOR STEEL FRAME & FIXING

B.D. REF :

CLIENT :
**SHIMAO GROUP HOLDINGS LIMITED**

ARCHITECT :
WONG TUNG & PARTNERS LIMITED
ARCHITECTS & PLANNERS

MAIN CONTRACTOR :
協興建築有限公司
HIP HING CONSTRUCTION CO LTD

STRUCTURAL ENGINEER :
C M WONG & ASSOCIATES LTD
黃志明建築工程師有限公司

FACADE CONSULTANT:
MEINHARDT

NOTE :
1. ALL DIMENSIONS ARE IN mm.
2. ALL ELEVATIONS ARE VIEWED FROM OUTSIDE.
3. ALL DIMENSIONS TO BE VERIFIED ON SITE BEFORE FABRICATION.

LEGEND :
- X1 / X001 — DETAIL MARK NO. / REFER SHEET NO.
1. F.F.L. -- FINISHED FLOOR LEVEL
2. S.F.L. -- STRUCTURAL FLOOR LEVEL
3. /R -- REVERSED DETAIL
4. -- 3mm THK. ALUM CEILING

| NO. | DATE | REVISED | BY |
|---|---|---|---|

JOB NO. : J-853

PROJECT :
PROPOSED RESIDENTIAL DEVELOPMENT AT N.K.I.L. 6542 YIN PING ROAD KOWLOON

TITLE :
ALUM. CEILING FOR ALC-207 OF LIV./DIN. AT TOWER 2 FLAT C (6/F~26/F) (EXCEPT 13/F, 14/F, 24/F)


DATE : 02-AUG-21 | SCALE : 1 : 40 (A3)

DRAWN BY : LHR | CHECKED BY :


美特鋁質有限公司
MIDI ALUMINIUM FABRICATOR LTD.
Units 6-8, Sunray Industrial Centre, 1/F
610 Cha Kwo Ling Road, Kowloon
Tel:23489211-4 Fax:(852)27727666


DWG NO. : J853-SD-ALC-4207 | REV. : -


| CEILING MARK | TYPE | FLAT | FLOOR(S) | TOTAL |
|---|---|---|---|---|
| ALC-208/T2C | NORMAL | C | 6/F~26/F | 18 |

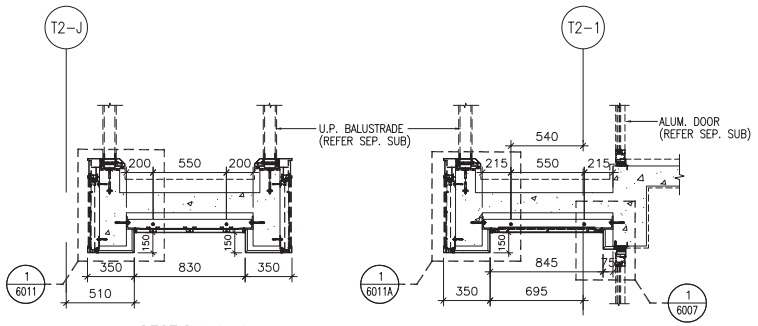



SECTION 1-1




SECTION 2-2

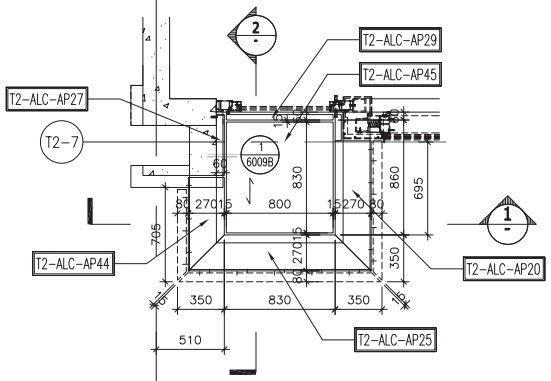


REFLECTIVE CEILING PART PLAN

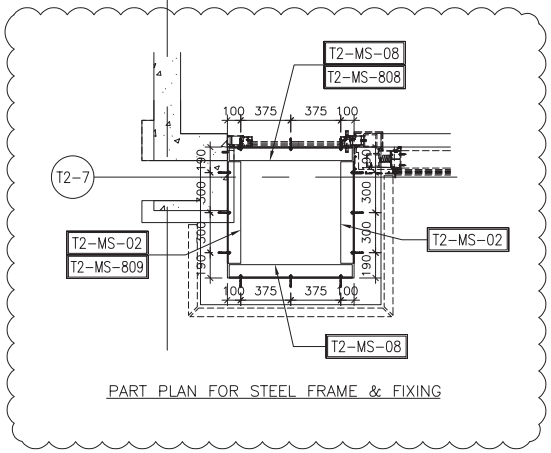


PART PLAN FOR STEEL FRAME & FIXING

B.D. REF :

CLIENT :

**SHIMAO GROUP HOLDINGS LIMITED**

ARCHITECT :

WONG TUNG & PARTNERS LIMITED
ARCHITECTS & PLANNERS

MAIN CONTRACTOR :

協興建築有限公司
HIP HING CONSTRUCTION CO LTD

STRUCTURAL ENGINEER :

C M WONG & ASSOCIATES LTD
黃志明建築工程師有限公司

FACADE CONSULTANT:

MEINHARDT

NOTE :
1. ALL DIMENSIONS ARE IN mm.
2. ALL ELEVATIONS ARE VIEWED FROM OUTSIDE.
3. ALL DIMENSIONS TO BE VERIFIED ON SITE BEFORE FABRICATION.

LEGEND :

X1 — DETAIL MARK NO.
X001 — REFER SHEET NO.

1. F.F.L. -- FINISHED FLOOR LEVEL
2. S.F.L. -- STRUCTURAL FLOOR LEVEL
3. /R -- REVERSED DETAIL
4. -- 3mm THK. ALUM CEILING

| NO. | DATE | REVISED | BY |
|---|---|---|---|

JOB NO. : J-853

PROJECT :
PROPOSED RESIDENTIAL DEVELOPMENT AT N.K.I.L. 6542 YIN PING ROAD KOWLOON

TITLE :
ALUM. CEILING FOR ALC-208 OF MASTER ENSUITE AT TOWER 2 FLAT C (6/F~26/F) (EXCEPT 13/F, 14/F, 24/F)


DATE : 02-AUG-21 | SCALE : 1 : 40 (A3)

DRAWN BY : LHR | CHECKED BY :


美特鋁質有限公司
MIDI ALUMINIUM FABRICATOR LTD.
Units 6-8, Sunray Industrial Centre, 1/F
610 Cha Kwo Ling Road, Kowloon
Tel:23489211-4 Fax:(852)27727666



DWG NO. : J853-SD-ALC-4208 | REV. : -

| CEILING MARK | TYPE | FLAT | FLOOR(S) | TOTAL |
|---|---|---|---|---|
| ALC-206A/T2B | NORMAL | B | 5/F | 1 |

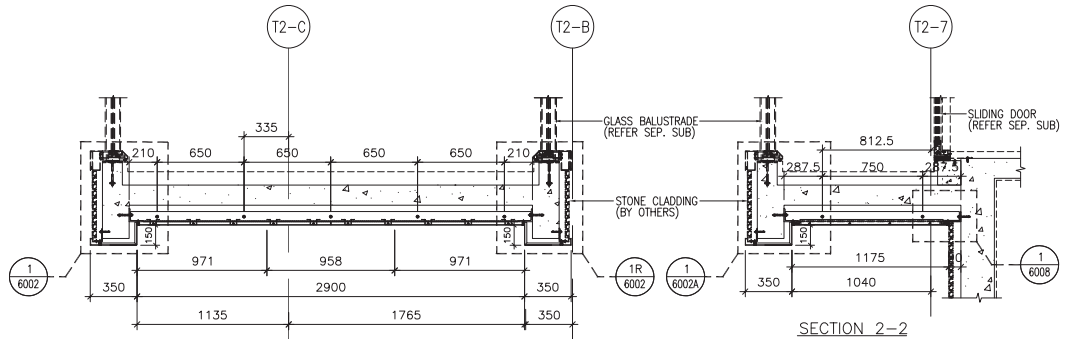



SECTION 1–1

SECTION 2–2

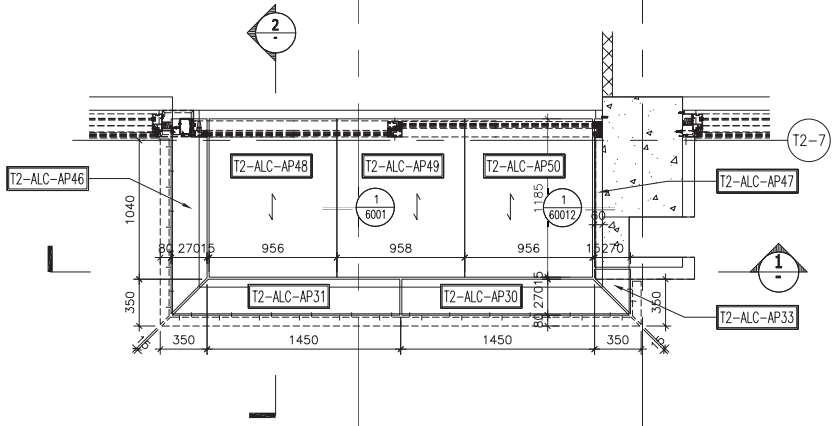


REFLECTIVE CEILING PART PLAN

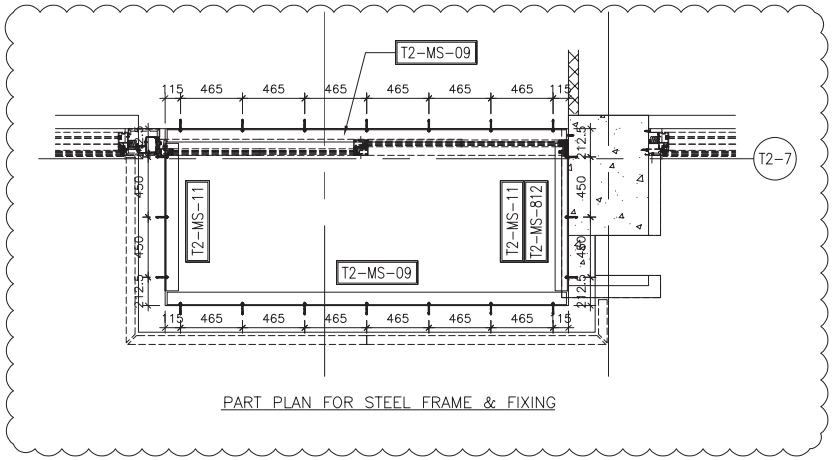


PART PLAN FOR STEEL FRAME & FIXING

B.D. REF :

CLIENT :
**SHIMAO GROUP HOLDINGS LIMITED**

ARCHITECT :
WONG TUNG & PARTNERS LIMITED
ARCHITECTS & PLANNERS

MAIN CONTRACTOR :
協興建築有限公司
HIP HING CONSTRUCTION CO LTD

STRUCTURAL ENGINEER :
C M WONG & ASSOCIATES LTD
黃志明建築工程師有限公司

FACADE CONSULTANT:
MEINHARDT

NOTE :
1. ALL DIMENSIONS ARE IN mm.
2. ALL ELEVATIONS ARE VIEWED FROM OUTSIDE.
3. ALL DIMENSIONS TO BE VERIFIED ON SITE BEFORE FABRICATION.

LEGEND :
- X1 / X001 — DETAIL MARK NO. / REFER SHEET NO.
1. F.F.L. -- FINISHED FLOOR LEVEL
2. S.F.L. -- STRUCTURAL FLOOR LEVEL
3. /R -- REVERSED DETAIL
4. -- 3mm THK. ALUM CEILING

| NO. | DATE | REVISED | BY |
|---|---|---|---|

JOB NO. : J-853

PROJECT :
PROPOSED RESIDENTIAL DEVELOPMENT AT N.K.I.L. 6542
YIN PING ROAD
KOWLOON

TITLE :
ALUM. CEILING FOR ALC-206A OF LIV./DIN. AT TOWER 2 FLAT B (5/F)


DATE : 02-AUG-21 | SCALE : 1 : 40 (A3)

DRAWN BY : LHR | CHECKED BY :


美特鋁製有限公司
MIDI ALUMINIUM FABRICATOR LTD.
Units 6-8, Sunray Industrial Centre, 1/F
610 Cha Kwo Ling Road, Kowloon
Tel:23489211-4 Fax:(852)27727666



DWG NO. : J853-SD-ALC-4209 | REV. : –

| CEILING MARK | TYPE | FLAT | FLOOR(S) | TOTAL |
|---|---|---|---|---|
| ALC-207A/T2C | NORMAL | C | 5/F | 1 |

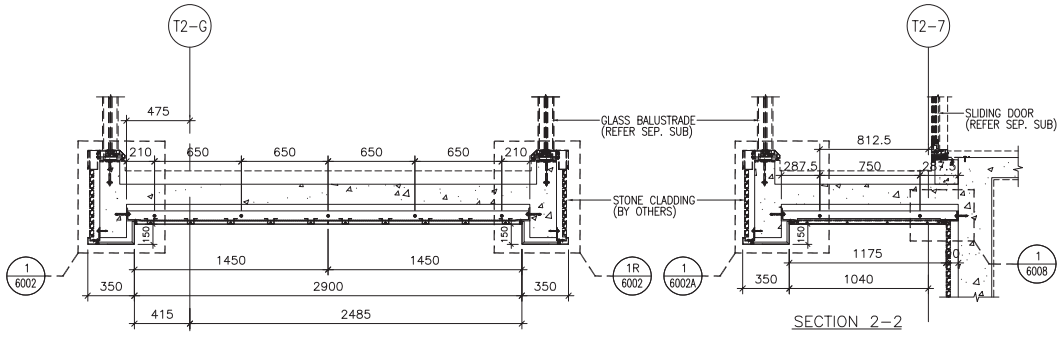



SECTION 1-1

SECTION 2-2

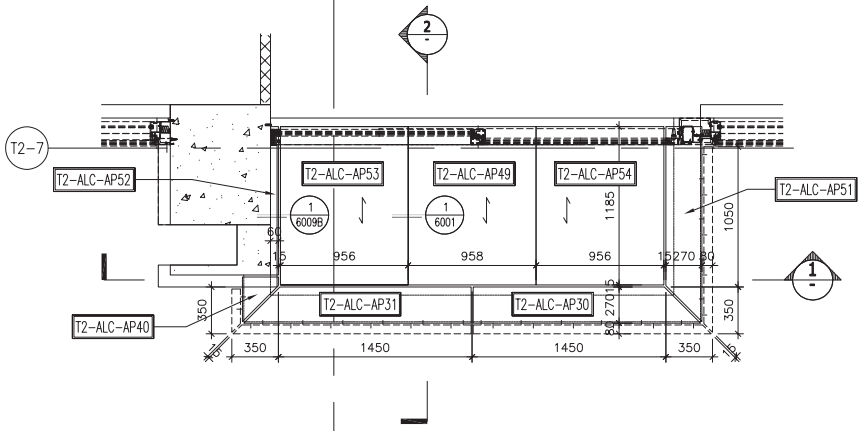


REFLECTIVE CEILING PART PLAN

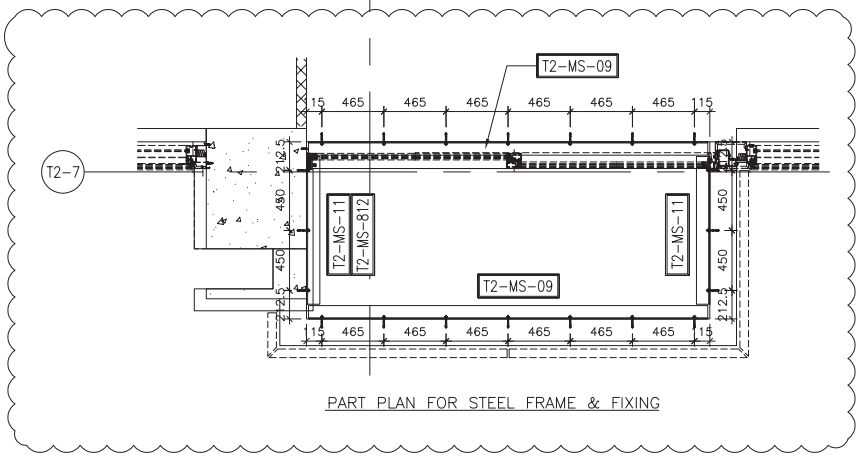


PART PLAN FOR STEEL FRAME & FIXING

B.D. REF :

CLIENT :

**SHIMAO GROUP HOLDINGS LIMITED**

ARCHITECT :

WONG TUNG & PARTNERS LIMITED
ARCHITECTS & PLANNERS

MAIN CONTRACTOR :

協興建築有限公司
HIP HING CONSTRUCTION CO LTD

STRUCTURAL ENGINEER :

C M WONG & ASSOCIATES LTD
黃志明建築工程師有限公司

FACADE CONSULTANT:

MEINHARDT

NOTE :
1. ALL DIMENSIONS ARE IN mm.
2. ALL ELEVATIONS ARE VIEWED FROM OUTSIDE.
3. ALL DIMENSIONS TO BE VERIFIED ON SITE BEFORE FABRICATION.

LEGEND :

X1 — DETAIL MARK NO.
X001 — REFER SHEET NO.

1. F.F.L. -- FINISHED FLOOR LEVEL
2. S.F.L. -- STRUCTURAL FLOOR LEVEL
3. /R -- REVERSED DETAIL
4. -- 3mm THK. ALUM CEILING

| NO. | DATE | REVISED | BY |
|---|---|---|---|

JOB NO. : J-853

PROJECT :
PROPOSED RESIDENTIAL DEVELOPMENT AT N.K.I.L. 6542 YIN PING ROAD KOWLOON

TITLE :
ALUM. CEILING FOR ALC-207A OF LIV./DIN. AT TOWER 2 FLAT C (5/F)


DATE : 02-AUG-21 | SCALE : 1 : 40 (A3)

DRAWN BY : LHR | CHECKED BY :


美特鋁質有限公司
MIDI ALUMINIUM FABRICATOR LTD.
Units 6-8, Sunray Industrial Centre, 1/F
610 Cha Kwo Ling Road, Kowloon
Tel:23489211-4 Fax:(852)27727666



DWG NO. : J853-SD-ALC-4210 | REV. : -

| CEILING MARK | TYPE | FLAT | FLOOR(S) | TOTAL |
|---|---|---|---|---|
| ALC-208A/T2C | NORMAL | C | 5/F | 1 |

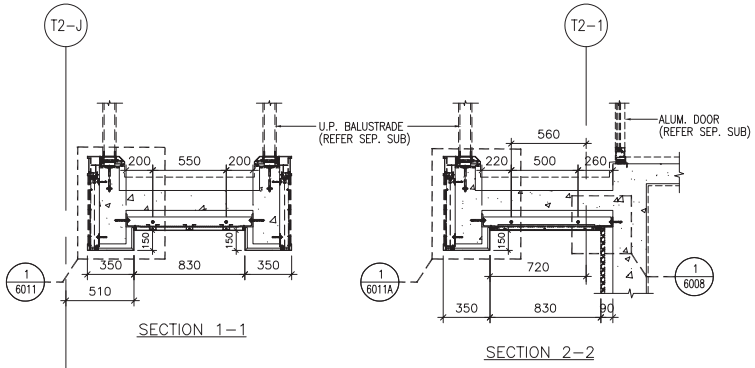



SECTION 1–1

SECTION 2–2

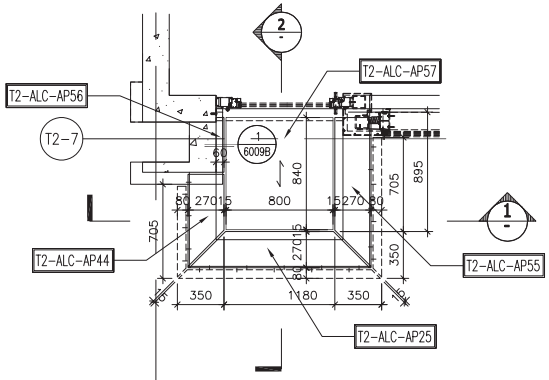


REFLECTIVE CEILING PART PLAN

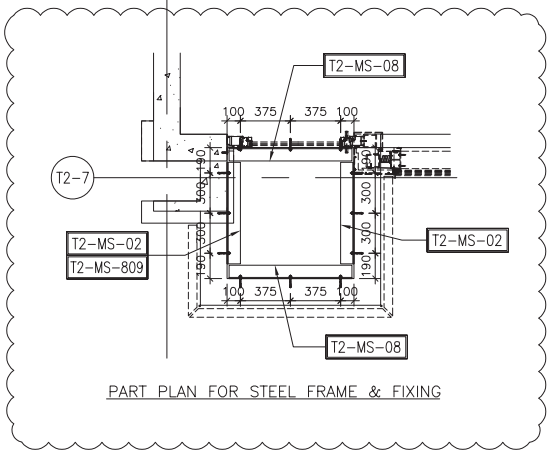


PART PLAN FOR STEEL FRAME & FIXING

B.D. REF :

CLIENT :

**SHIMAO GROUP HOLDINGS LIMITED**

ARCHITECT :

WONG TUNG & PARTNERS LIMITED
ARCHITECTS & PLANNERS

MAIN CONTRACTOR :

協興建築有限公司
HIP HING CONSTRUCTION CO LTD

STRUCTURAL ENGINEER :

C M WONG & ASSOCIATES LTD
黃志明建築工程師有限公司

FACADE CONSULTANT:

MEINHARDT

NOTE :

1. ALL DIMENSIONS ARE IN mm.
2. ALL ELEVATIONS ARE VIEWED FROM OUTSIDE.
3. ALL DIMENSIONS TO BE VERIFIED ON SITE BEFORE FABRICATION.

LEGEND :

X1 / X001 — DETAIL MARK NO. / REFER SHEET NO.

1. F.F.L. -- FINISHED FLOOR LEVEL
2. S.F.L. -- STRUCTURAL FLOOR LEVEL
3. /R -- REVERSED DETAIL
4. -- 3mm THK. ALUM CEILING

| NO. | DATE | REVISED | BY |
|---|---|---|---|

JOB NO. : J-853

PROJECT :
PROPOSED RESIDENTIAL DEVELOPMENT AT N.K.I.L. 6542 YIN PING ROAD KOWLOON

TITLE :
ALUM. CEILING FOR ALC-208A OF MASTER ENSUITE AT TOWER 2 FLAT C (5/F)


DATE : 02-AUG-21 | SCALE : 1 : 40 (A3)

DRAWN BY : LHR | CHECKED BY :


美特鋁質有限公司
MIDI ALUMINIUM FABRICATOR LTD.
Units 6-8, Sunray Industrial Centre, 1/F
610 Cha Kwo Ling Road, Kowloon
Tel:23489211-4 Fax:(852)27727666


DWG NO. : J853-SD-ALC-4211 | REV. : –


| CEILING MARK | TYPE | FLAT | FLOOR(S) | TOTAL |
|---|---|---|---|---|
| ALC-201A/T2A | NORMAL | A | 17/F~25/F | 8 |

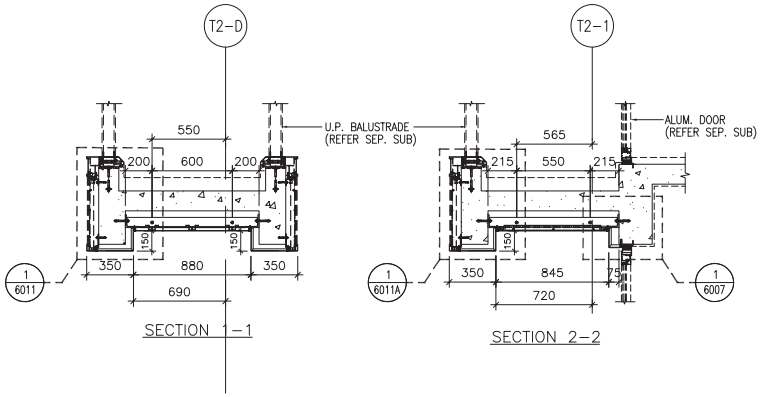



SECTION 1-1




SECTION 2-2

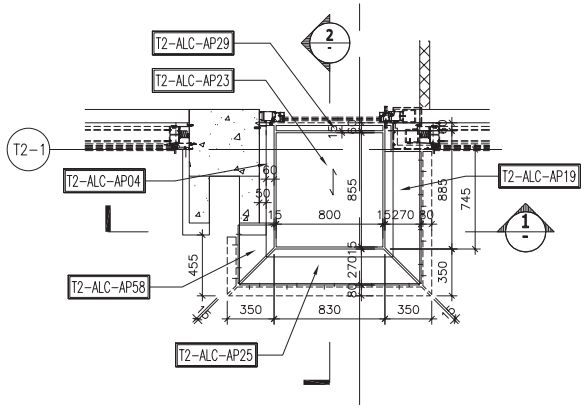


REFLECTIVE CEILING PART PLAN

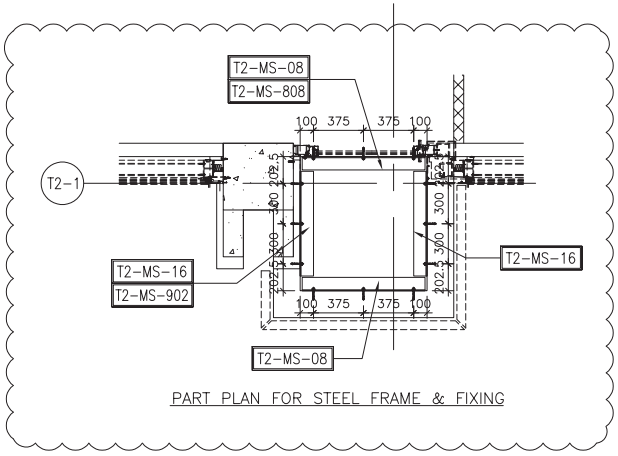


PART PLAN FOR STEEL FRAME & FIXING

B.D. REF :

CLIENT :
SHIMAO GROUP HOLDINGS LIMITED

ARCHITECT :
WONG TUNG & PARTNERS LIMITED
ARCHITECTS & PLANNERS

MAIN CONTRACTOR :
協興建築有限公司
HIP HING CONSTRUCTION CO LTD

STRUCTURAL ENGINEER :
C M WONG & ASSOCIATES LTD
黃志明建築工程師有限公司

FACADE CONSULTANT:
MEINHARDT

NOTE :
1. ALL DIMENSIONS ARE IN mm.
2. ALL ELEVATIONS ARE VIEWED FROM OUTSIDE.
3. ALL DIMENSIONS TO BE VERIFIED ON SITE BEFORE FABRICATION.

LEGEND :
X1 / X001 — DETAIL MARK NO. / REFER SHEET NO.
1. F.F.L. -- FINISHED FLOOR LEVEL
2. S.F.L. -- STRUCTURAL FLOOR LEVEL
3. /R -- REVERSED DETAIL
4. -- 3mm THK. ALUM CEILING

| NO. | DATE | REVISED | BY |
|---|---|---|---|

JOB NO. : J-853

PROJECT :
PROPOSED RESIDENTIAL DEVELOPMENT AT N.K.I.L. 6542 YIN PING ROAD KOWLOON

TITLE :
ALUM. CEILING FOR ALC-201A OF MASTER ENSUITE AT TOWER 2 FLAT A (17/F~25/F) (EXCEPT 24/F)


DATE : 02-AUG-21 | SCALE : 1 : 40 (A3)


DRAWN BY : LHR | CHECKED BY :


美特鋁質有限公司
MIDI ALUMINIUM FABRICATOR LTD.
Units 6-8, Sunray Industrial Centre, 1/F
610 Cha Kwo Ling Road, Kowloon
Tel:23489211-4 Fax:(852)27727666



DWG NO. : J853-SD-ALC-4212 | REV. : -

| CEILING MARK | TYPE | FLAT | FLOOR(S) | TOTAL |
|---|---|---|---|---|
| ALC-209/T2A | NORMAL | A | 17/F~23/F | 7 |

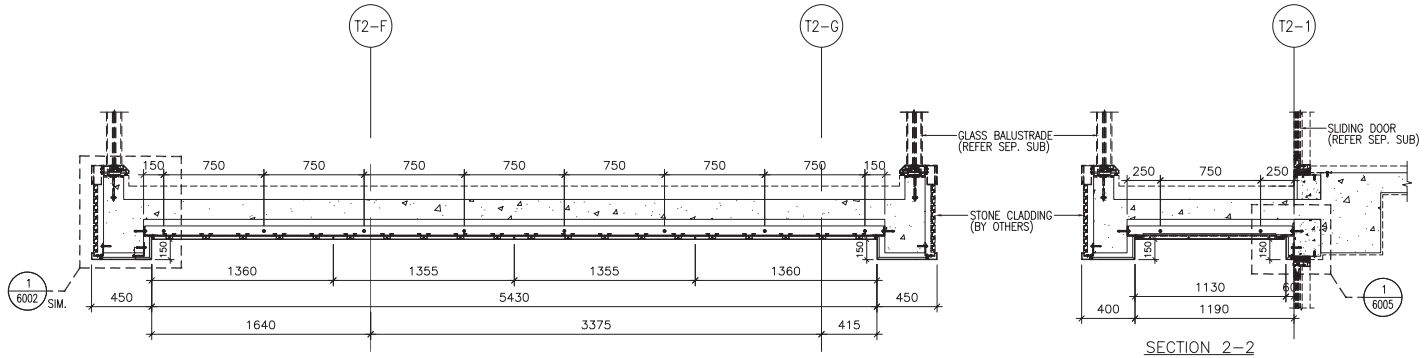

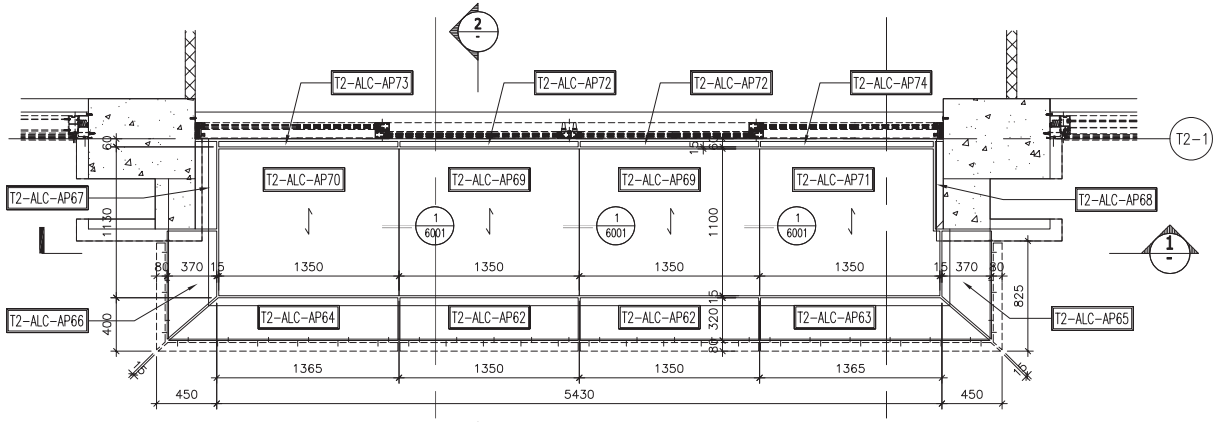
REFLECTIVE CEILING PART PLAN

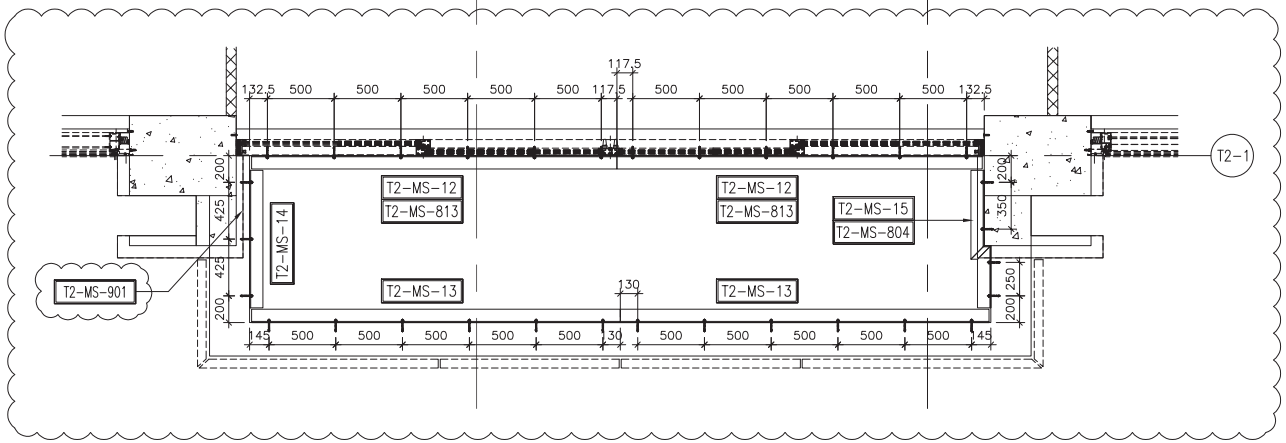


NOTE :
1. ALL DIMENSIONS ARE IN mm.
2. ALL ELEVATIONS ARE VIEWED FROM OUTSIDE.
3. ALL DIMENSIONS TO BE VERIFIED ON SITE BEFORE FABRICATION.

LEGEND :

X1 — DETAIL MARK NO.
X001 — REFER SHEET NO.

1. F.F.L. -- FINISHED FLOOR LEVEL
2. S.F.L. -- STRUCTURAL FLOOR LEVEL
3. /R -- REVERSED DETAIL
4. -- 3mm THK. ALUM CEILING

| NO. | DATE | REVISED | BY |
|---|---|---|---|

B.D. REF :

CLIENT :
SHIMAO GROUP HOLDINGS LIMITED

ARCHITECT :
WONG TUNG & PARTNERS LIMITED
ARCHITECTS & PLANNERS

MAIN CONTRACTOR :
協興建築有限公司
HIP HING CONSTRUCTION CO LTD

STRUCTURAL ENGINEER :
C M WONG & ASSOCIATES LTD
黃志明建築工程師有限公司

FACADE CONSULTANT:
MEINHARDT

JOB NO. : J-853

PROJECT :
PROPOSED RESIDENTIAL DEVELOPMENT AT N.K.I.L. 6542 YIN PING ROAD KOWLOON

TITLE :
ALUM. CEILING FOR ALC-209 OF LIV./DIN. AT TOWER 2 FLAT A (17/F~23/F) (EXCEPT 24/F)


DATE : 02-AUG-21 | SCALE : 1 : 40 (A3)

DRAWN BY : LHR | CHECKED BY :


美特鋁質有限公司
MIDI ALUMINIUM FABRICATOR LTD.
Units 6-8, Sunray Industrial Centre, 1/F
610 Cha Kwo Ling Road, Kowloon
Tel:23489211-4 Fax:(852)27727666



DWG NO. : J853-SD-ALC-4213 | REV. : -

| CEILING MARK | TYPE | FLAT | FLOOR(S) | TOTAL |
|---|---|---|---|---|
| ALC-209A/T2A | NORMAL | A | 25/F~26/F | 2 |

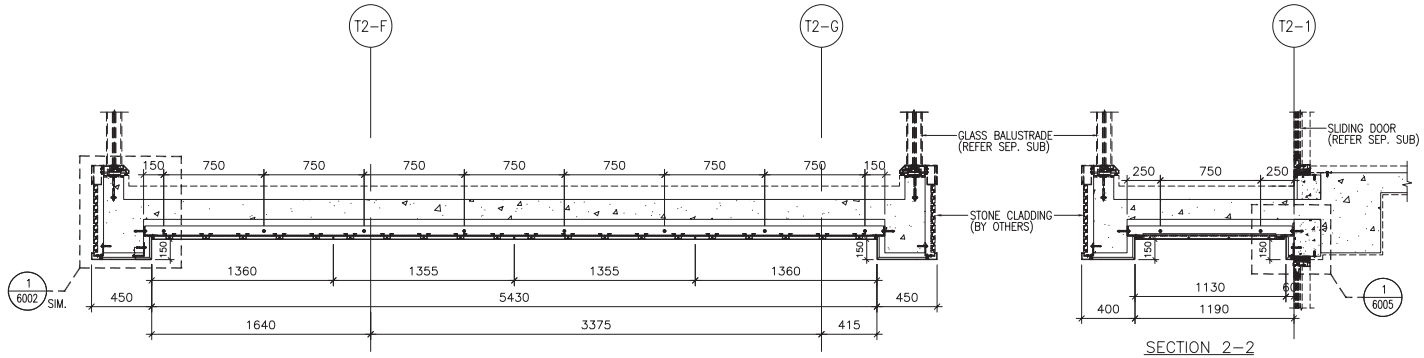



SECTION 1–1

SECTION 2–2

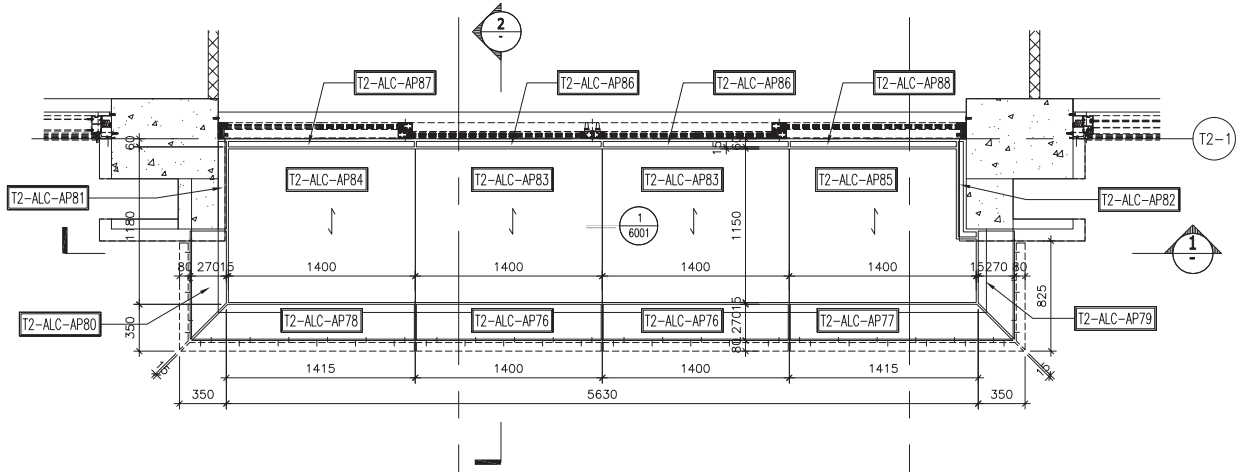


REFLECTIVE CEILING PART PLAN

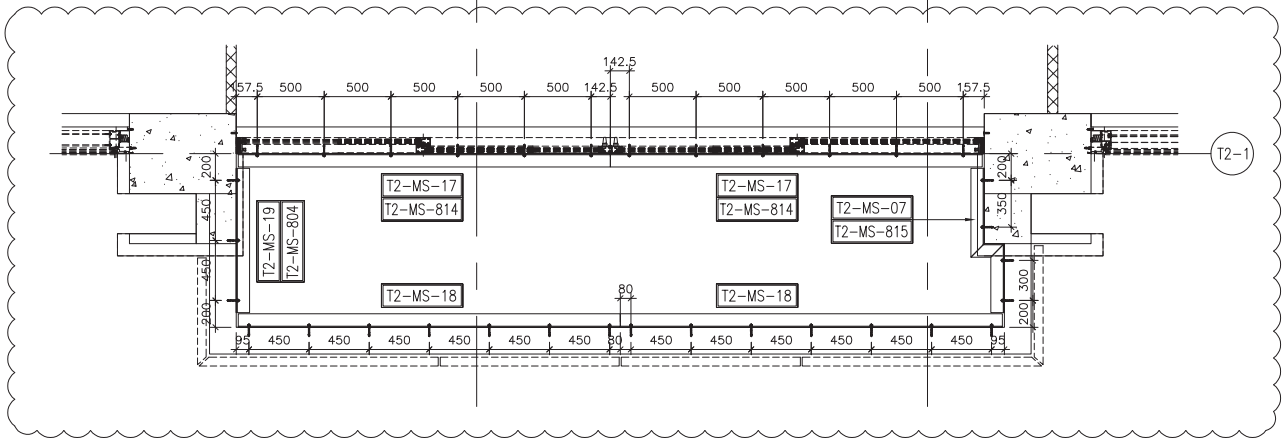


B.D. REF :

CLIENT :
**SHIMAO GROUP HOLDINGS LIMITED**

ARCHITECT :
WONG TUNG & PARTNERS LIMITED
ARCHITECTS & PLANNERS

MAIN CONTRACTOR :
協興建築有限公司
HIP HING CONSTRUCTION CO LTD

STRUCTURAL ENGINEER :
C M WONG & ASSOCIATES LTD
黃志明建築工程師有限公司

FACADE CONSULTANT:
MEINHARDT

NOTE :
1. ALL DIMENSIONS ARE IN mm.
2. ALL ELEVATIONS ARE VIEWED FROM OUTSIDE.
3. ALL DIMENSIONS TO BE VERIFIED ON SITE BEFORE FABRICATION.

LEGEND :
- X1 / X001 — DETAIL MARK NO. / REFER SHEET NO.
1. F.F.L. -- FINISHED FLOOR LEVEL
2. S.F.L. -- STRUCTURAL FLOOR LEVEL
3. /R -- REVERSED DETAIL
4. -- 3mm THK. ALUM CEILING

| NO. | DATE | REVISED | BY |
|---|---|---|---|

JOB NO. : J–853

PROJECT :
PROPOSED RESIDENTIAL DEVELOPMENT AT N.K.I.L. 6542
YIN PING ROAD
KOWLOON

TITLE :
ALUM. CEILING FOR ALC–209A OF LIV./DIN. AT TOWER 2 FLAT A (25/F~26/F)


DATE : 02–AUG–21 | SCALE : 1 : 40 (A3)


DRAWN BY : LHR | CHECKED BY :


美特鋁製有限公司
MIDI ALUMINIUM FABRICATOR LTD.
Units 6–8, Sunray Industrial Centre, 1/F
610 Cha Kwo Ling Road, Kowloon
Tel:23489211–4 Fax:(852)27727666



DWG NO. : J853–SD–ALC–4214 | REV. : –

| CEILING MARK | TYPE | FLAT | FLOOR(S) | TOTAL |
|---|---|---|---|---|
| ALC-301/T3A | NORMAL | A | 6/F~17/F | 10 |

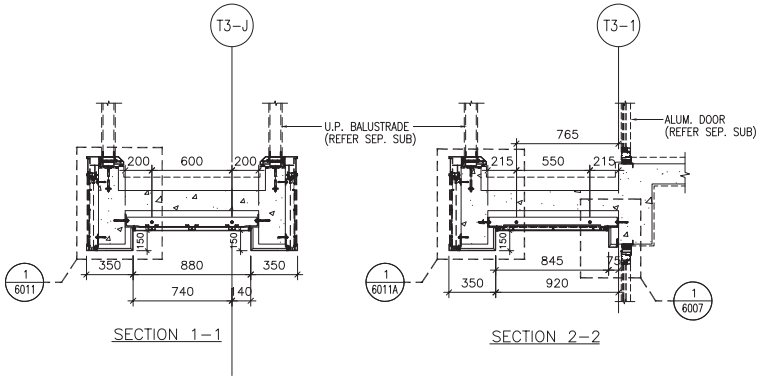

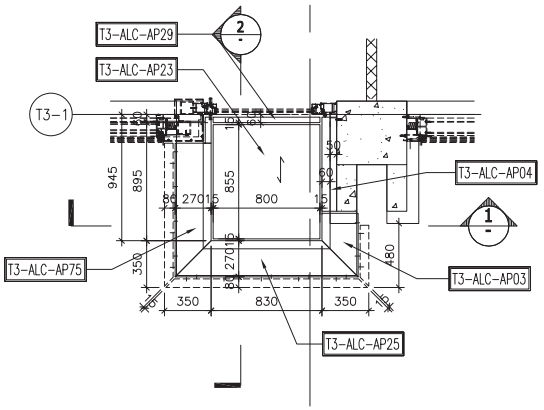
REFLECTIVE CEILING PART PLAN

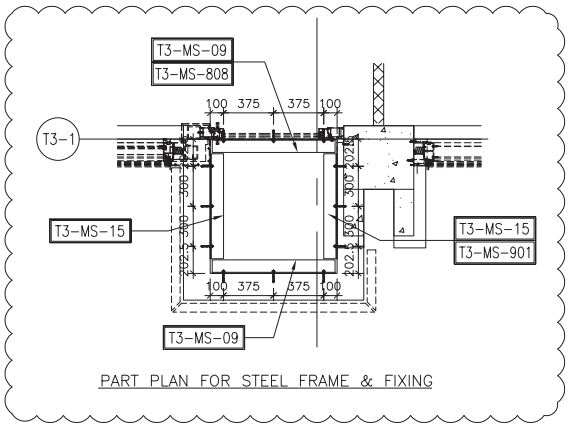


PART PLAN FOR STEEL FRAME & FIXING

B.D. REF :

CLIENT :

**SHIMAO GROUP HOLDINGS LIMITED**

ARCHITECT :

WONG TUNG & PARTNERS LIMITED
ARCHITECTS & PLANNERS

MAIN CONTRACTOR :

協興建築有限公司
HIP HING CONSTRUCTION CO LTD

STRUCTURAL ENGINEER :

C M WONG & ASSOCIATES LTD
黃志明建築工程師有限公司

FACADE CONSULTANT:

MEINHARDT

NOTE :
1. ALL DIMENSIONS ARE IN mm.
2. ALL ELEVATIONS ARE VIEWED FROM OUTSIDE.
3. ALL DIMENSIONS TO BE VERIFIED ON SITE BEFORE FABRICATION.

LEGEND :

X1 / X001 — DETAIL MARK NO. / REFER SHEET NO.

1. F.F.L. -- FINISHED FLOOR LEVEL
2. S.F.L. -- STRUCTURAL FLOOR LEVEL
3. /R -- REVERSED DETAIL
4. -- 3mm THK. ALUM CEILING

| NO. | DATE | REVISED | BY |
|---|---|---|---|

JOB NO. : J-853

PROJECT :
PROPOSED RESIDENTIAL DEVELOPMENT AT N.K.I.L. 6542 YIN PING ROAD KOWLOON

TITLE :
ALUM. CEILING FOR ALC-301 OF MASTER ENSUITE AT TOWER 3 FLAT A (6/F~17/F) (EXCEPT 13/F, 14/F)


DATE : 05-AUG-21 | SCALE : 1 : 40 (A3)

DRAWN BY : LHR | CHECKED BY :


美特鋁質有限公司
MIDI ALUMINIUM FABRICATOR LTD.
Units 6-8, Sunray Industrial Centre, 1/F
610 Cha Kwo Ling Road, Kowloon
Tel:23489211-4 Fax:(852)27727666



DWG NO. : J853-SD-ALC-4301 | REV. : -

| CEILING MARK | TYPE | FLAT | FLOOR(S) | TOTAL |
|---|---|---|---|---|
| ALC-302/T3A | NORMAL | A | 6/F~16/F | 9 |

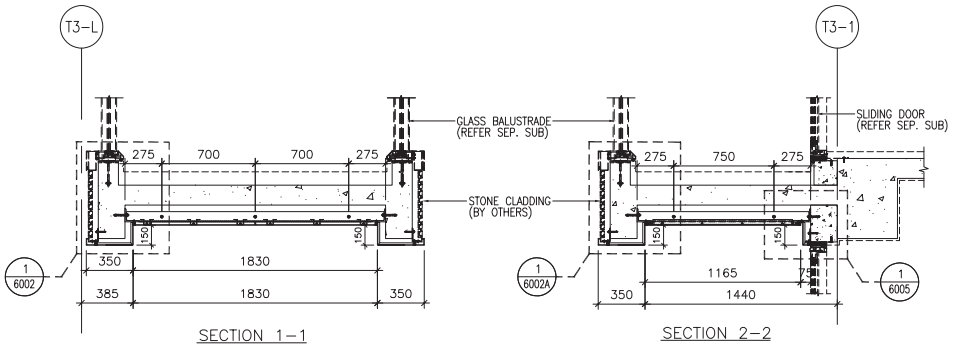



SECTION 1-1

SECTION 2-2

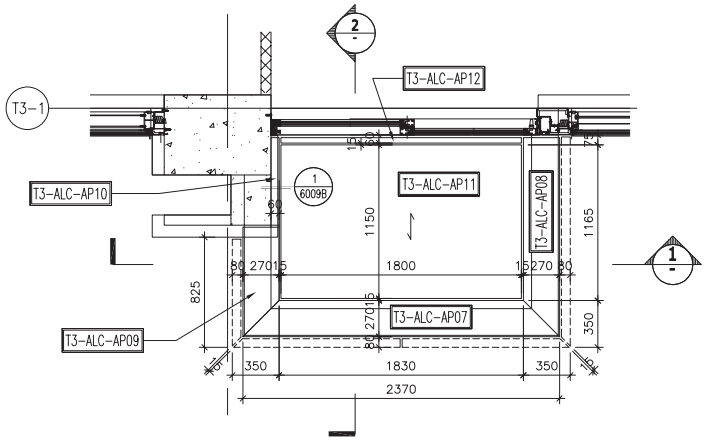


REFLECTIVE CEILING PART PLAN

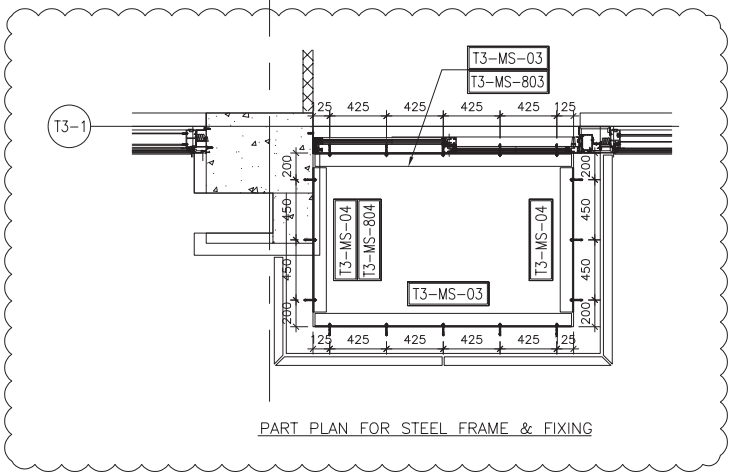


PART PLAN FOR STEEL FRAME & FIXING

B.D. REF :

CLIENT :

**SHIMAO GROUP HOLDINGS LIMITED**

ARCHITECT :

WONG TUNG & PARTNERS LIMITED
ARCHITECTS & PLANNERS

MAIN CONTRACTOR :

協興建築有限公司
HIP HING CONSTRUCTION CO LTD

STRUCTURAL ENGINEER :

C M WONG & ASSOCIATES LTD
黃志明建築工程師有限公司

FACADE CONSULTANT:

MEINHARDT

NOTE :
1. ALL DIMENSIONS ARE IN mm.
2. ALL ELEVATIONS ARE VIEWED FROM OUTSIDE.
3. ALL DIMENSIONS TO BE VERIFIED ON SITE BEFORE FABRICATION.

LEGEND :

X1 — DETAIL MARK NO.
X001 — REFER SHEET NO.

1. F.F.L. -- FINISHED FLOOR LEVEL
2. S.F.L. -- STRUCTURAL FLOOR LEVEL
3. /R -- REVERSED DETAIL
4. -- 3mm THK. ALUM CEILING

| NO. | DATE | REVISED | BY |
|---|---|---|---|

JOB NO. : J-853

PROJECT :
PROPOSED RESIDENTIAL DEVELOPMENT AT N.K.I.L. 6542
YIN PING ROAD
KOWLOON

TITLE :
ALUM. CEILING FOR ALC-302 OF LIV./DIN. AT TOWER 3 FLAT A (6/F~16/F) (EXCEPT 13/F, 14/F)


DATE : 05-AUG-21 | SCALE : 1 : 40 (A3)

DRAWN BY : LHR | CHECKED BY :



美特鋁質有限公司
MIDI ALUMINIUM FABRICATOR LTD.
Units 6-8, Sunray Industrial Centre, 1/F
610 Cha Kwo Ling Road, Kowloon
Tel:23489211-4 Fax:(852)27727666


DWG NO. : J853-SD-ALC-4302 | REV. : -


| CEILING MARK | TYPE | FLAT | FLOOR(S) | TOTAL |
|---|---|---|---|---|
| ALC-303/T3D | NORMAL | D | 6/F~16/F | 9 |

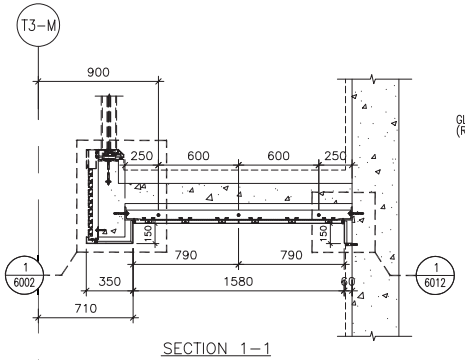



SECTION 1-1

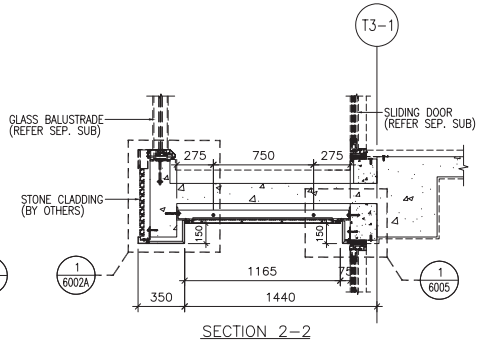


SECTION 2-2

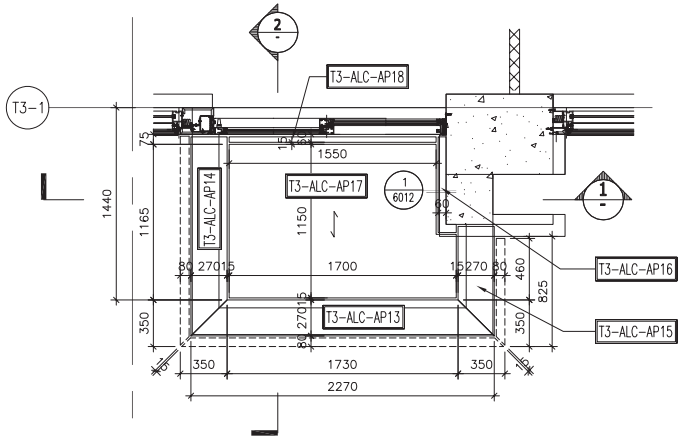


REFLECTIVE CEILING PART PLAN

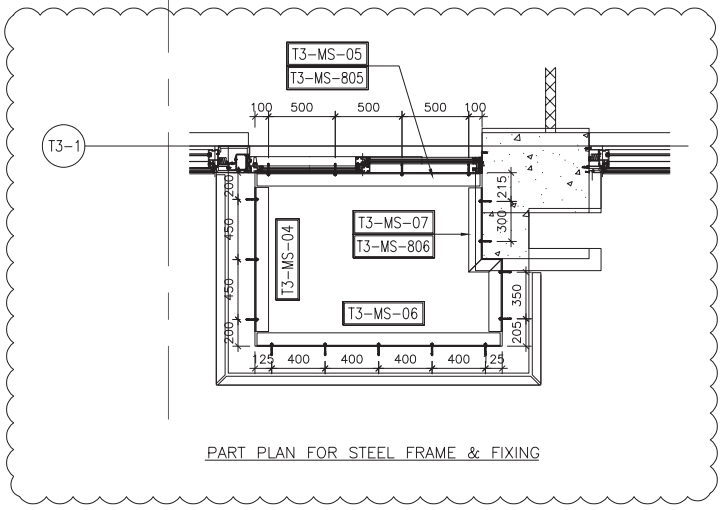


PART PLAN FOR STEEL FRAME & FIXING

B.D. REF :

CLIENT :

**SHIMAO GROUP HOLDINGS LIMITED**

ARCHITECT :

WONG TUNG & PARTNERS LIMITED
ARCHITECTS & PLANNERS

MAIN CONTRACTOR :

協興建築有限公司
HIP HING CONSTRUCTION CO LTD

STRUCTURAL ENGINEER :

C M WONG & ASSOCIATES LTD
黃志明建築工程師有限公司

FACADE CONSULTANT:

MEINHARDT

NOTE :
1. ALL DIMENSIONS ARE IN mm.
2. ALL ELEVATIONS ARE VIEWED FROM OUTSIDE.
3. ALL DIMENSIONS TO BE VERIFIED ON SITE BEFORE FABRICATION.

LEGEND :

X1 / X001 — DETAIL MARK NO. / REFER SHEET NO.

1. F.F.L. -- FINISHED FLOOR LEVEL
2. S.F.L. -- STRUCTURAL FLOOR LEVEL
3. /R -- REVERSED DETAIL
4. -- 3mm THK. ALUM CEILING

| NO. | DATE | REVISED | BY |
|---|---|---|---|

JOB NO. : J-853

PROJECT :
PROPOSED RESIDENTIAL DEVELOPMENT AT N.K.I.L. 6542 YIN PING ROAD KOWLOON

TITLE :
ALUM. CEILING FOR ALC-303 OF LIV./DIN. AT TOWER 3 FLAT D (6/F~16/F) (EXCEPT 13/F, 14/F)


DATE : 05-AUG-21 | SCALE : 1 : 40 (A3)

DRAWN BY : LHR | CHECKED BY :


美特鋁製有限公司
MIDI ALUMINIUM FABRICATOR LTD.
Units 6-8, Sunray Industrial Centre, 1/F
610 Cha Kwo Ling Road, Kowloon
Tel:23489211-4 Fax:(852)27727666



DWG NO. : J853-SD-ALC-4303 | REV. : -

| CEILING MARK | TYPE | FLAT | FLOOR(S) | TOTAL |
|---|---|---|---|---|
| ALC-304/T3D | NORMAL | D | 6/F~17/F | 10 |

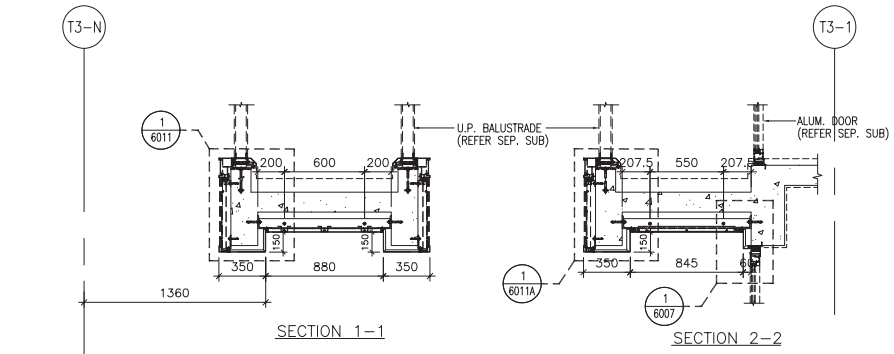



SECTION 1-1

SECTION 2-2

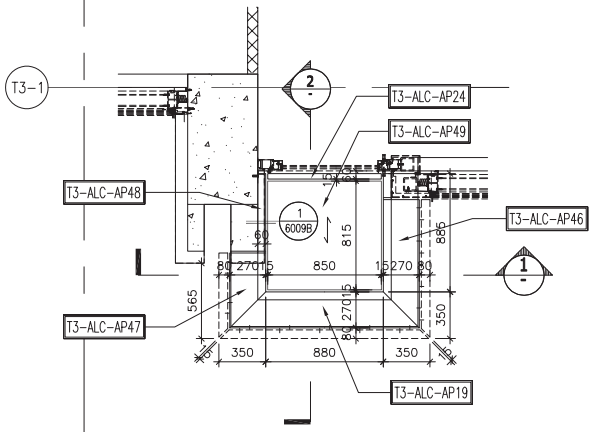


REFLECTIVE CEILING PART PLAN

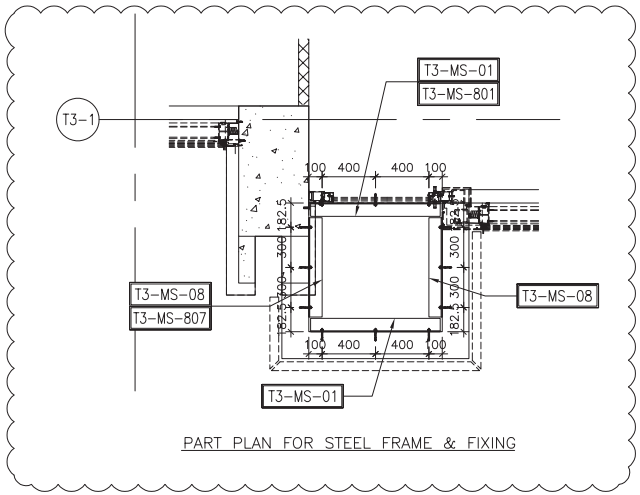


PART PLAN FOR STEEL FRAME & FIXING

B.D. REF :

CLIENT :

SHIMAO GROUP
HOLDINGS LIMITED

ARCHITECT :

WONG TUNG & PARTNERS LIMITED
ARCHITECTS & PLANNERS

MAIN CONTRACTOR :

協興建築有限公司
HIP HING CONSTRUCTION CO LTD

STRUCTURAL ENGINEER :

C M WONG & ASSOCIATES LTD
黃志明建築工程師有限公司

FACADE CONSULTANT:

MEINHARDT

NOTE :
1. ALL DIMENSIONS ARE IN mm.
2. ALL ELEVATIONS ARE VIEWED FROM OUTSIDE.
3. ALL DIMENSIONS TO BE VERIFIED ON SITE BEFORE FABRICATION.

LEGEND :

X1 — DETAIL MARK NO.
X001 — REFER SHEET NO.

1. F.F.L. -- FINISHED FLOOR LEVEL
2. S.F.L. -- STRUCTURAL FLOOR LEVEL
3. /R -- REVERSED DETAIL
4. -- 3mm THK. ALUM CEILING

| NO. | DATE | REVISED | BY |
|---|---|---|---|

JOB NO. : J-853

PROJECT :
PROPOSED RESIDENTIAL
DEVELOPMENT AT N.K.I.L. 6542
YIN PING ROAD
KOWLOON

TITLE :
ALUM. CEILING FOR
ALC-304 OF MASTER ENSUITE
AT TOWER 3 FLAT D
(6/F~17/F) (EXCEPT 13/F, 14/F)


DATE : 05-AUG-21 | SCALE : 1 : 40 (A3)

DRAWN BY : LHR | CHECKED BY :



美特鋁質有限公司
MIDI ALUMINIUM FABRICATOR LTD.
Units 6-8, Sunray Industrial Centre, 1/F
610 Cha Kwo Ling Road, Kowloon
Tel:23489211-4 Fax:(852)27727666


DWG NO. : J853-SD-ALC-4304 | REV. : -


| CEILING MARK | TYPE | FLAT | FLOOR(S) | TOTAL |
|---|---|---|---|---|
| ALC-305/T3B | NORMAL | B | 6/F~26/F | 18 |

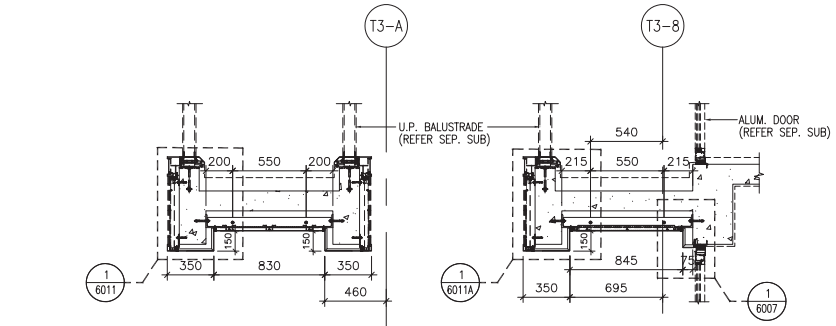


SECTION 1–1 SECTION 2–2

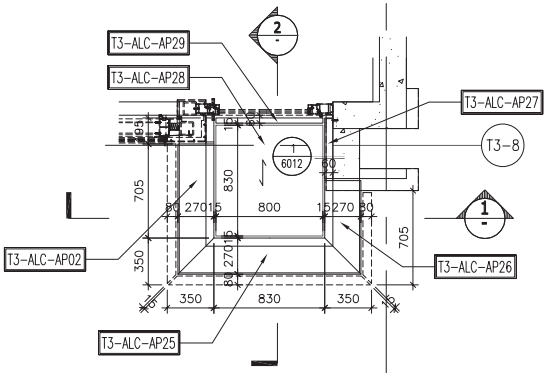


REFLECTIVE CEILING PART PLAN

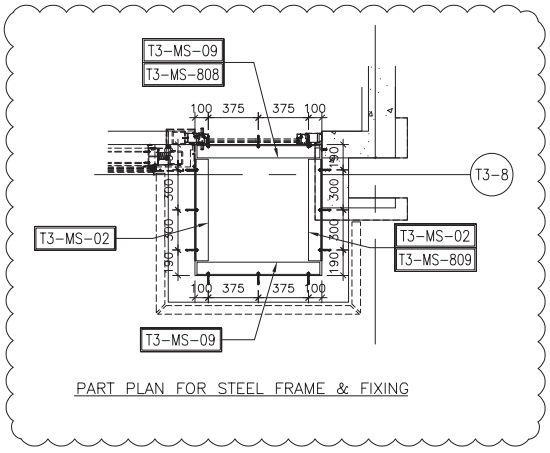


PART PLAN FOR STEEL FRAME & FIXING

B.D. REF :

CLIENT :
SHIMAO GROUP HOLDINGS LIMITED

ARCHITECT :
WONG TUNG & PARTNERS LIMITED
ARCHITECTS & PLANNERS

MAIN CONTRACTOR :
協興建築有限公司
HIP HING CONSTRUCTION CO LTD

STRUCTURAL ENGINEER :
C M WONG & ASSOCIATES LTD
黃志明建築工程師有限公司

FACADE CONSULTANT:
MEINHARDT

NOTE :
1. ALL DIMENSIONS ARE IN mm.
2. ALL ELEVATIONS ARE VIEWED FROM OUTSIDE.
3. ALL DIMENSIONS TO BE VERIFIED ON SITE BEFORE FABRICATION.

LEGEND :
X1 — DETAIL MARK NO.
X001 — REFER SHEET NO.
1. F.F.L. -- FINISHED FLOOR LEVEL
2. S.F.L. -- STRUCTURAL FLOOR LEVEL
3. /R -- REVERSED DETAIL
4. -- 3mm THK. ALUM CEILING

| NO. | DATE | REVISED | BY |
|---|---|---|---|

JOB NO. : J-853

PROJECT :
PROPOSED RESIDENTIAL DEVELOPMENT AT N.K.I.L. 6542
YIN PING ROAD
KOWLOON

TITLE :
ALUM. CEILING FOR
ALC-305 OF MASTER ENSUITE
AT TOWER 3 FLAT B
(6/F~16/F) (EXCEPT 13/F, 14/F)


DATE : 02-AUG-21 | SCALE : 1 : 40 (A3)

DRAWN BY : LHR | CHECKED BY :


美特鋁質有限公司
MIDI ALUMINIUM FABRICATOR LTD.
Units 6-8, Sunray Industrial Centre, 1/F
610 Cha Kwo Ling Road, Kowloon
Tel:23489211-4 Fax:(852)27727666



DWG NO. : J853-SD-ALC-4305 | REV. : –

| CEILING MARK | TYPE | FLAT | FLOOR(S) | TOTAL |
|---|---|---|---|---|
| ALC-306/T3B | NORMAL | B | 6/F~26/F | 18 |

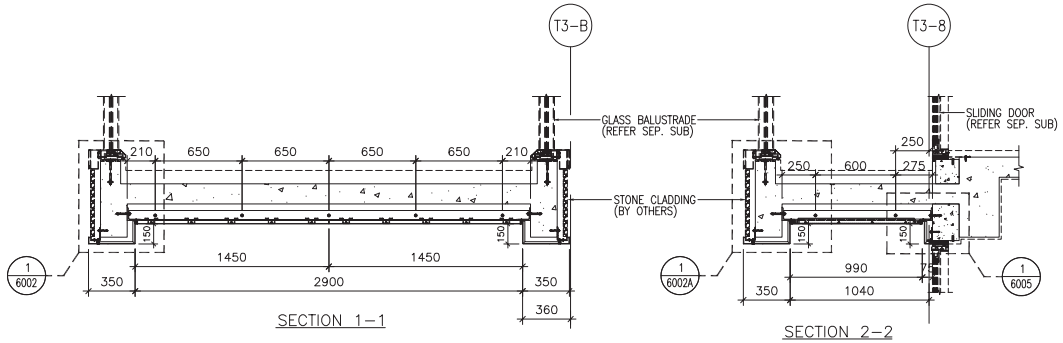



SECTION 1-1

SECTION 2-2

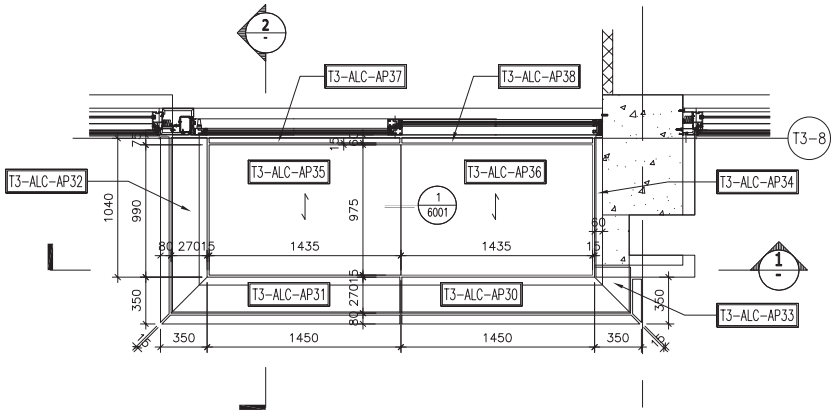


REFLECTIVE CEILING PART PLAN

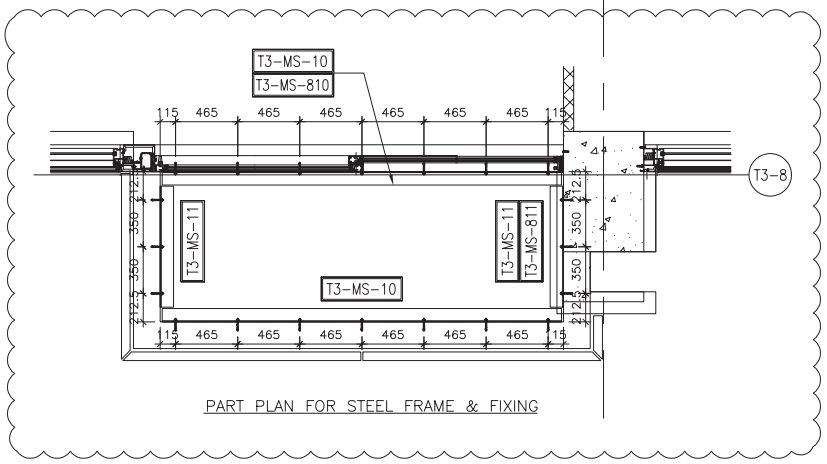


PART PLAN FOR STEEL FRAME & FIXING

B.D. REF :

CLIENT :

**SHIMAO GROUP HOLDINGS LIMITED**

ARCHITECT :

WONG TUNG & PARTNERS LIMITED
ARCHITECTS & PLANNERS

MAIN CONTRACTOR :

協興建築有限公司
HIP HING CONSTRUCTION CO LTD

STRUCTURAL ENGINEER :

C M WONG & ASSOCIATES LTD
黃志明建築工程師有限公司

FACADE CONSULTANT:

MEINHARDT

NOTE :
1. ALL DIMENSIONS ARE IN mm.
2. ALL ELEVATIONS ARE VIEWED FROM OUTSIDE.
3. ALL DIMENSIONS TO BE VERIFIED ON SITE BEFORE FABRICATION.

LEGEND :

X1 / X001 — DETAIL MARK NO. / REFER SHEET NO.

1. F.F.L. -- FINISHED FLOOR LEVEL
2. S.F.L. -- STRUCTURAL FLOOR LEVEL
3. /R -- REVERSED DETAIL
4. -- 3mm THK. ALUM CEILING

| NO. | DATE | REVISED | BY |
|---|---|---|---|

JOB NO. : J-853

PROJECT :
PROPOSED RESIDENTIAL DEVELOPMENT AT N.K.I.L. 6542
YIN PING ROAD
KOWLOON

TITLE :
ALUM. CEILING FOR ALC-306 OF LIV./DIN. AT TOWER 3 FLAT B (6/F~16/F) (EXCEPT 13/F, 14/F)


DATE : 05-AUG-21 | SCALE : 1 : 40 (A3)

DRAWN BY : LHR | CHECKED BY :


美特鋁製有限公司
MIDI ALUMINIUM FABRICATOR LTD.
Units 6-8, Sunray Industrial Centre, 1/F
610 Cha Kwo Ling Road, Kowloon
Tel:23489211-4 Fax:(852)27727666


DWG NO. : J853-SD-ALC-4306 | REV. : -


| CEILING MARK | TYPE | FLAT | FLOOR(S) | TOTAL |
|---|---|---|---|---|
| ALC-307/T3C | NORMAL | C | 6/F~26/F | 18 |

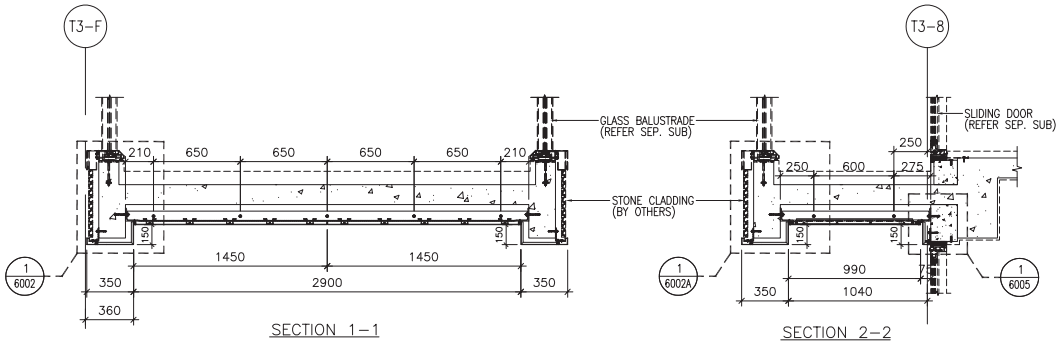



SECTION 1-1




SECTION 2-2

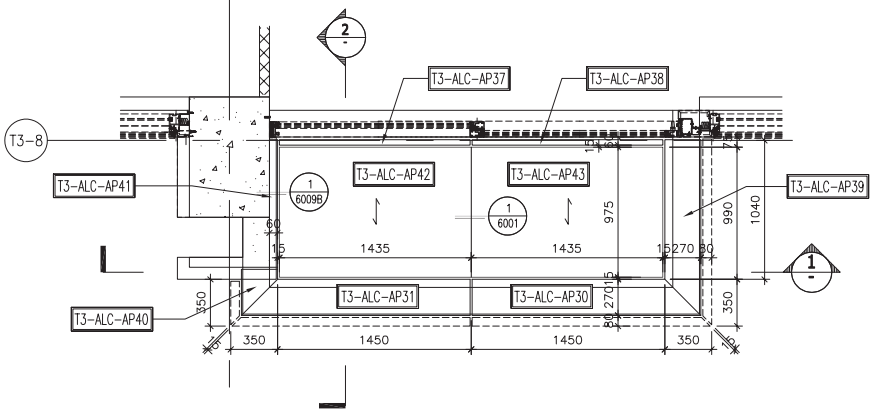


REFLECTIVE CEILING PART PLAN

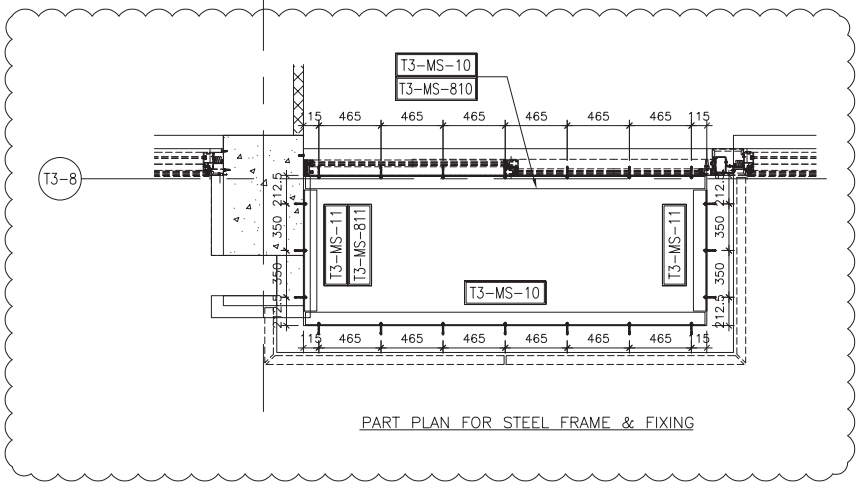


PART PLAN FOR STEEL FRAME & FIXING

B.D. REF :

CLIENT :

**SHIMAO GROUP HOLDINGS LIMITED**

ARCHITECT :

WONG TUNG & PARTNERS LIMITED
ARCHITECTS & PLANNERS

MAIN CONTRACTOR :

協興建築有限公司
HIP HING CONSTRUCTION CO LTD

STRUCTURAL ENGINEER :

C M WONG & ASSOCIATES LTD
黃志明建築工程師有限公司

FACADE CONSULTANT:

MEINHARDT

NOTE :
1. ALL DIMENSIONS ARE IN mm.
2. ALL ELEVATIONS ARE VIEWED FROM OUTSIDE.
3. ALL DIMENSIONS TO BE VERIFIED ON SITE BEFORE FABRICATION.

LEGEND :

X1 — DETAIL MARK NO.
X001 — REFER SHEET NO.

1. F.F.L. -- FINISHED FLOOR LEVEL
2. S.F.L. -- STRUCTURAL FLOOR LEVEL
3. /R -- REVERSED DETAIL
4. -- 3mm THK. ALUM CEILING

| NO. | DATE | REVISED | BY |
|---|---|---|---|

JOB NO. : J-853

PROJECT :
PROPOSED RESIDENTIAL DEVELOPMENT AT N.K.I.L. 6542 YIN PING ROAD KOWLOON

TITLE :
ALUM. CEILING FOR ALC-307 OF LIV./DIN. AT TOWER 3 FLAT C (6/F~16/F) (EXCEPT 13/F, 14/F)


DATE : 05-AUG-21 | SCALE : 1 : 40 (A3)

DRAWN BY : LHR | CHECKED BY :


美特鋁質有限公司
MIDI ALUMINIUM FABRICATOR LTD.
Units 6-8, Sunray Industrial Centre, 1/F
610 Cha Kwo Ling Road, Kowloon
Tel:23489211-4 Fax:(852)27727666



DWG NO. : J853-SD-ALC-4307 | REV. : -

| CEILING MARK | TYPE | FLAT | FLOOR(S) | TOTAL |
|---|---|---|---|---|
| ALC-308/T3C | NORMAL | C | 6/F~26/F | 18 |

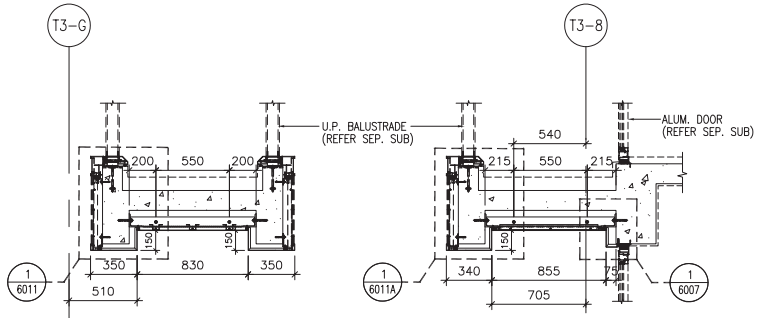



SECTION 1-1

SECTION 2-2

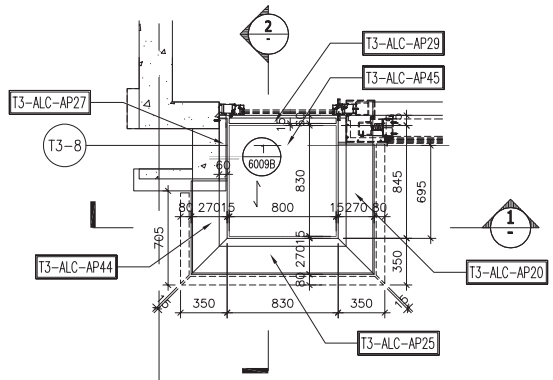


REFLECTIVE CEILING PART PLAN

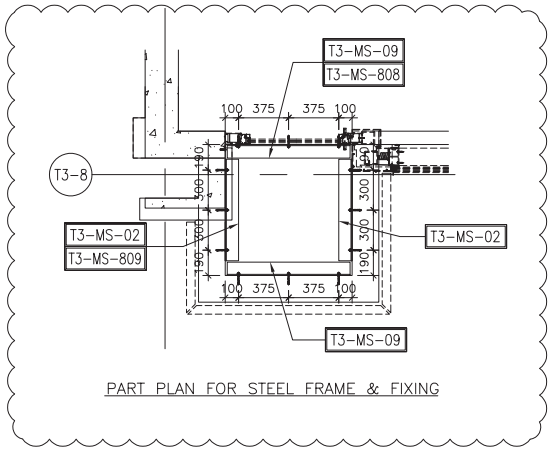


PART PLAN FOR STEEL FRAME & FIXING

B.D. REF :

CLIENT :

SHIMAO GROUP HOLDINGS LIMITED

ARCHITECT :

WONG TUNG & PARTNERS LIMITED
ARCHITECTS & PLANNERS

MAIN CONTRACTOR :

協興建築有限公司
HIP HING CONSTRUCTION CO LTD

STRUCTURAL ENGINEER :

C M WONG & ASSOCIATES LTD
黃志明建築工程師有限公司

FACADE CONSULTANT:

MEINHARDT

NOTE :
1. ALL DIMENSIONS ARE IN mm.
2. ALL ELEVATIONS ARE VIEWED FROM OUTSIDE.
3. ALL DIMENSIONS TO BE VERIFIED ON SITE BEFORE FABRICATION.

LEGEND :

X1 / X001 — DETAIL MARK NO. / REFER SHEET NO.

1. F.F.L. -- FINISHED FLOOR LEVEL
2. S.F.L. -- STRUCTURAL FLOOR LEVEL
3. /R -- REVERSED DETAIL
4. -- 3mm THK. ALUM CEILING

| NO. | DATE | REVISED | BY |
|---|---|---|---|

JOB NO. : J-853

PROJECT :
PROPOSED RESIDENTIAL DEVELOPMENT AT N.K.I.L. 6542 YIN PING ROAD KOWLOON

TITLE :
ALUM. CEILING FOR ALC-308 OF MASTER ENSUITE AT TOWER 3 FLAT C (6/F~16/F) (EXCEPT 13/F, 14/F)


DATE : 05-AUG-21 | SCALE : 1 : 40 (A3)

DRAWN BY : LHR | CHECKED BY :


美特鋁質有限公司
MIDI ALUMINIUM FABRICATOR LTD.
Units 6-8, Sunray Industrial Centre, 1/F
610 Cha Kwo Ling Road, Kowloon
Tel:23489211-4 Fax:(852)27727666



DWG NO. : J853-SD-ALC-4308 | REV. : -

| CEILING MARK | TYPE | FLAT | FLOOR(S) | TOTAL |
|---|---|---|---|---|
| ALC-301A/T3A | NORMAL | A | 17/F~25/F | 8 |

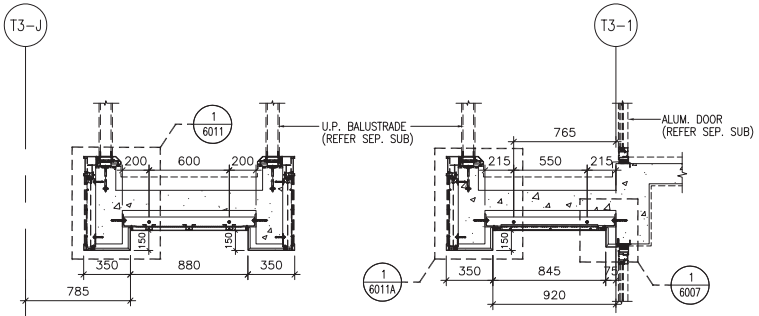



SECTION 1-1

SECTION 2-2

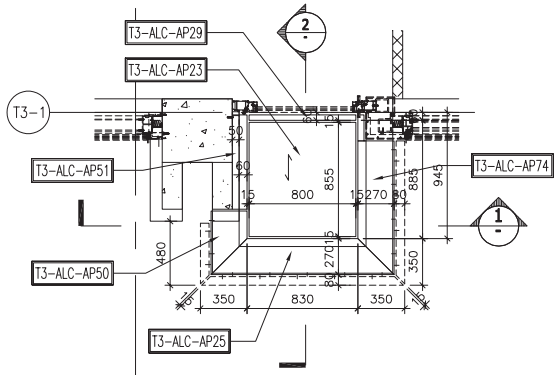


REFLECTIVE CEILING PART PLAN

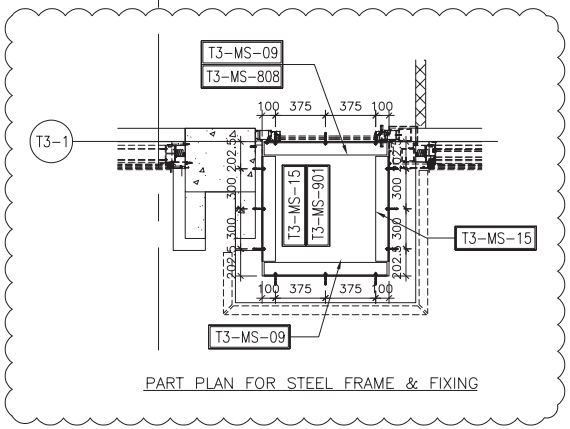


PART PLAN FOR STEEL FRAME & FIXING

B.D. REF :

CLIENT :

**SHIMAO GROUP HOLDINGS LIMITED**

ARCHITECT :

WONG TUNG & PARTNERS LIMITED
ARCHITECTS & PLANNERS

MAIN CONTRACTOR :

協興建築有限公司
HIP HING CONSTRUCTION CO LTD

STRUCTURAL ENGINEER :

C M WONG & ASSOCIATES LTD
黃志明建築工程師有限公司

FACADE CONSULTANT:

MEINHARDT

NOTE :
1. ALL DIMENSIONS ARE IN mm.
2. ALL ELEVATIONS ARE VIEWED FROM OUTSIDE.
3. ALL DIMENSIONS TO BE VERIFIED ON SITE BEFORE FABRICATION.

LEGEND :

X1 / X001 — DETAIL MARK NO. / REFER SHEET NO.

1. F.F.L. -- FINISHED FLOOR LEVEL
2. S.F.L. -- STRUCTURAL FLOOR LEVEL
3. /R -- REVERSED DETAIL
4. -- 3mm THK. ALUM CEILING

| NO. | DATE | REVISED | BY |
|---|---|---|---|

JOB NO. : J-853

PROJECT :
PROPOSED RESIDENTIAL DEVELOPMENT AT N.K.I.L. 6542 YIN PING ROAD KOWLOON

TITLE :
ALUM. CEILING FOR ALC-301A OF MASTER ENSUITE AT TOWER 3 FLAT A (17/F~25/F) (EXCEPT 24/F)


DATE : 05-AUG-21 | SCALE : 1 : 40 (A3)

DRAWN BY : LHR | CHECKED BY :


美特鋁製有限公司
MIDI ALUMINIUM FABRICATOR LTD.
Units 6-8, Sunray Industrial Centre, 1/F
610 Cha Kwo Ling Road, Kowloon
Tel:23489211-4 Fax:(852)27727666



DWG NO. : J853-SD-ALC-4309 | REV. : -

| CEILING MARK | TYPE | FLAT | FLOOR(S) | TOTAL |
|---|---|---|---|---|
| ALC-309/T3A | NORMAL | A | 18/F~23/F | 6 |

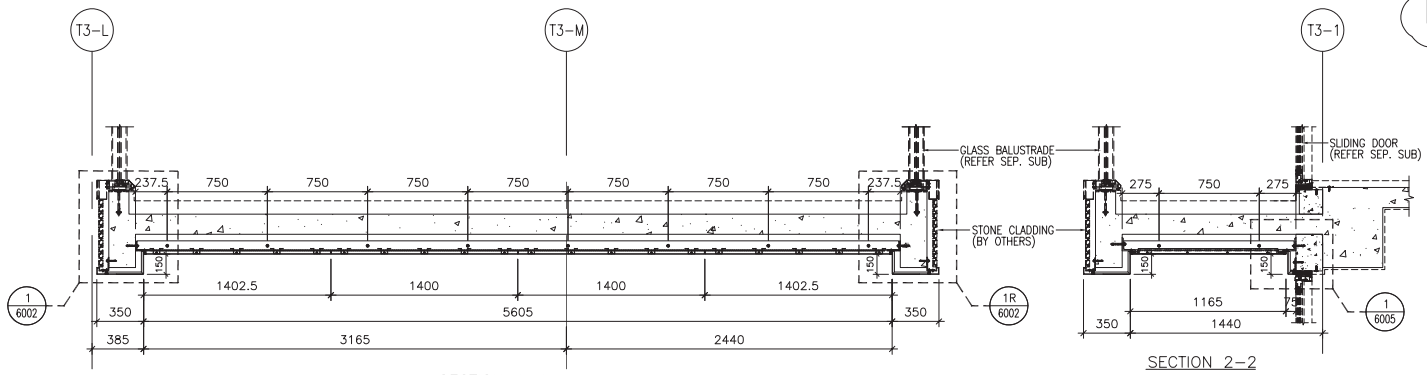



SECTION 1–1

SECTION 2–2

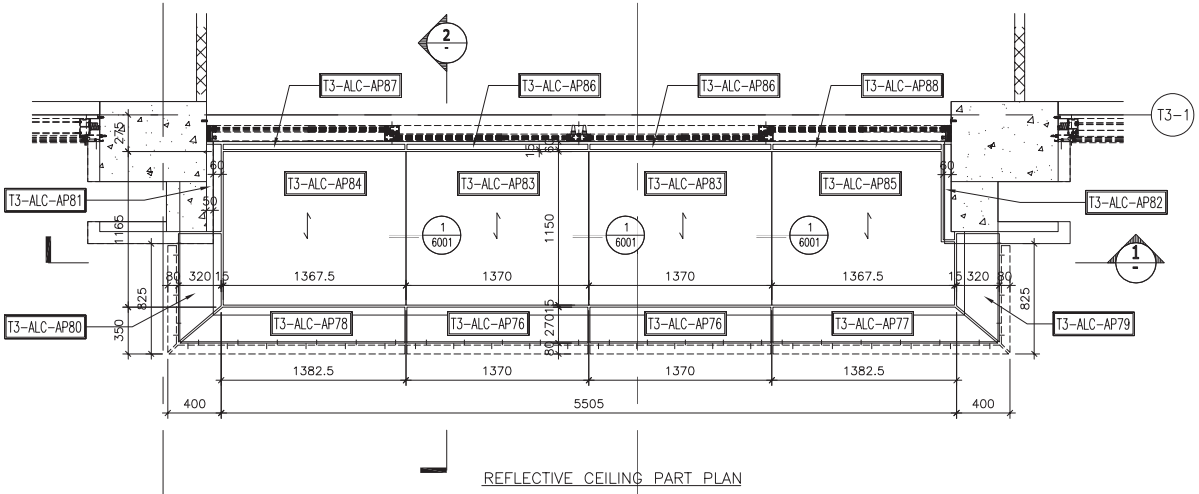


REFLECTIVE CEILING PART PLAN

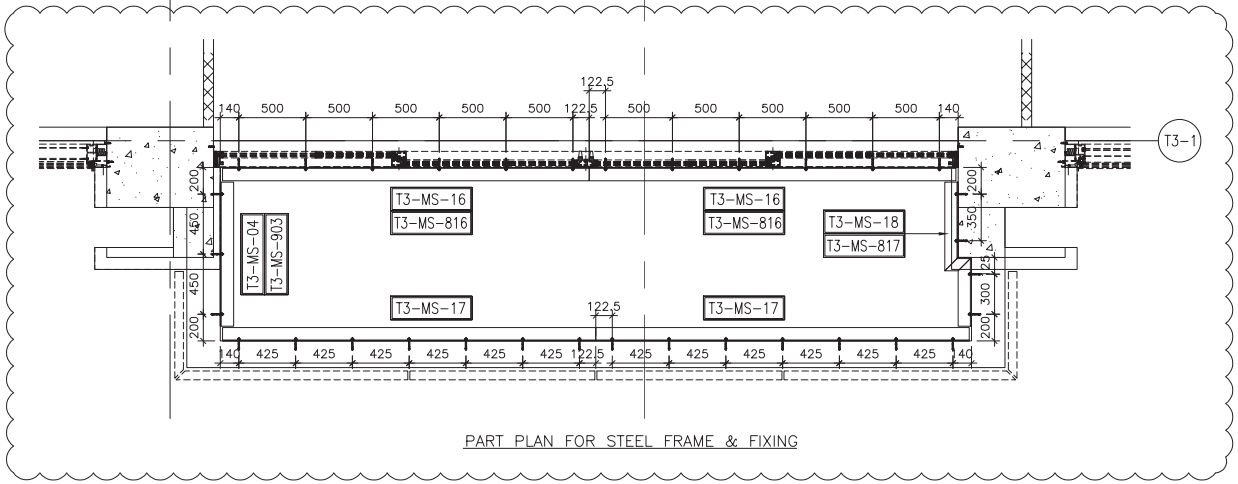


PART PLAN FOR STEEL FRAME & FIXING

B.D. REF :

CLIENT :

**SHIMAO GROUP HOLDINGS LIMITED**

ARCHITECT :

WONG TUNG & PARTNERS LIMITED
ARCHITECTS & PLANNERS

MAIN CONTRACTOR :

協興建築有限公司
HIP HING CONSTRUCTION CO LTD

STRUCTURAL ENGINEER :

C M WONG & ASSOCIATES LTD
黃志明建築工程師有限公司

FACADE CONSULTANT:

MEINHARDT

NOTE :
1. ALL DIMENSIONS ARE IN mm.
2. ALL ELEVATIONS ARE VIEWED FROM OUTSIDE.
3. ALL DIMENSIONS TO BE VERIFIED ON SITE BEFORE FABRICATION.

LEGEND :

X1 / X001 — DETAIL MARK NO. / REFER SHEET NO.

1. F.F.L. -- FINISHED FLOOR LEVEL
2. S.F.L. -- STRUCTURAL FLOOR LEVEL
3. /R -- REVERSED DETAIL
4. -- 3mm THK. ALUM CEILING

| NO. | DATE | REVISED | BY |
|---|---|---|---|

JOB NO. : J-853

PROJECT :
PROPOSED RESIDENTIAL DEVELOPMENT AT N.K.I.L. 6542
YIN PING ROAD
KOWLOON

TITLE :
ALUM. CEILING FOR ALC-309 OF LIV./DIN. AT TOWER 3 FLAT A (18/F~23/F) (EXCEPT 24/F)


DATE : 05-AUG-21 | SCALE : 1 : 40 (A3)

DRAWN BY : LHR | CHECKED BY :


美特鋁質有限公司
MIDI ALUMINIUM FABRICATOR LTD.
Units 6-8, Sunray Industrial Centre, 1/F
610 Cha Kwo Ling Road, Kowloon
Tel:23489211-4 Fax:(852)27727666



DWG NO. : J853-SD-ALC-4310 | REV. : –

| CEILING MARK | TYPE | FLAT | FLOOR(S) | TOTAL |
|---|---|---|---|---|
| ALC-309A/T3A | NORMAL | A | 17,25,26/F | 3 |

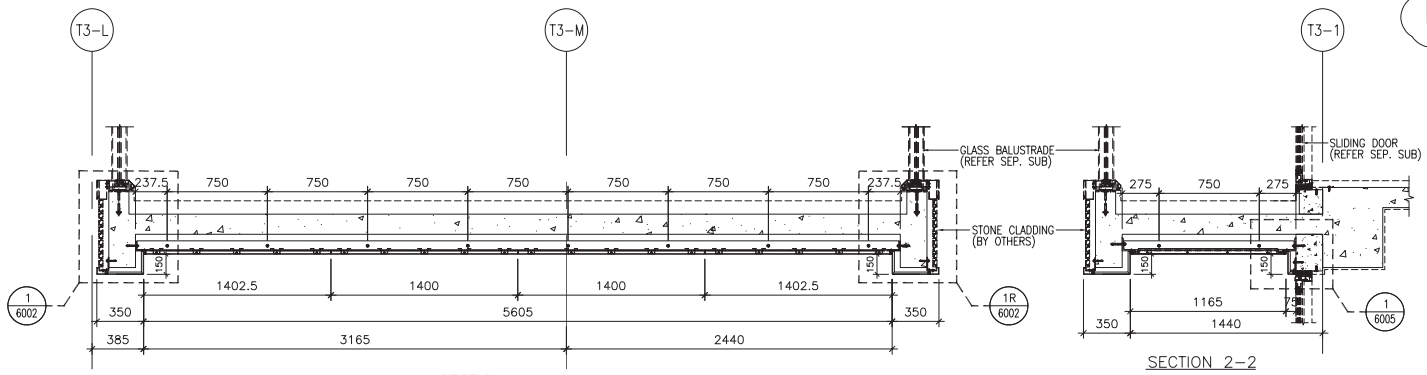



SECTION 1-1

SECTION 2-2

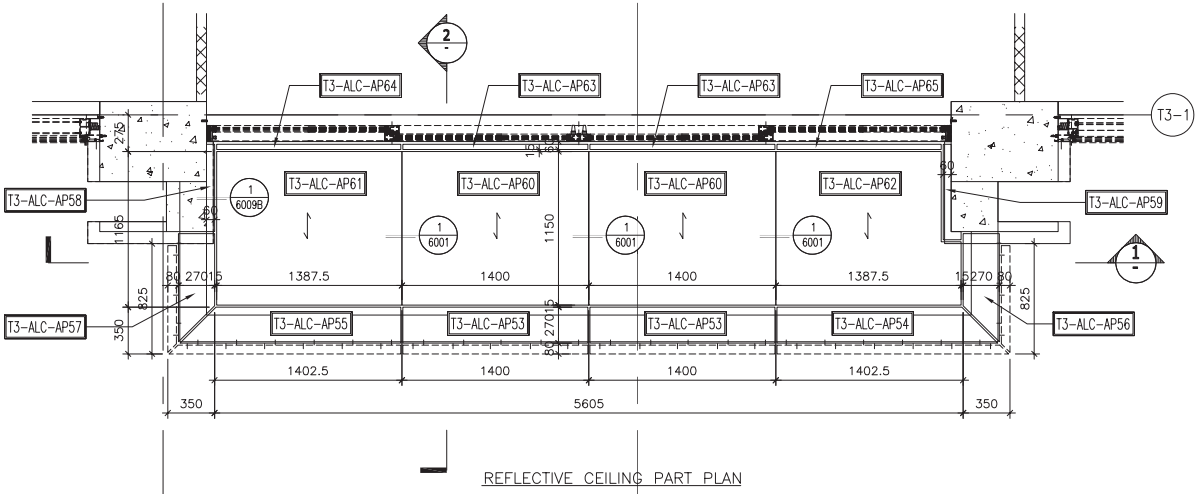


REFLECTIVE CEILING PART PLAN

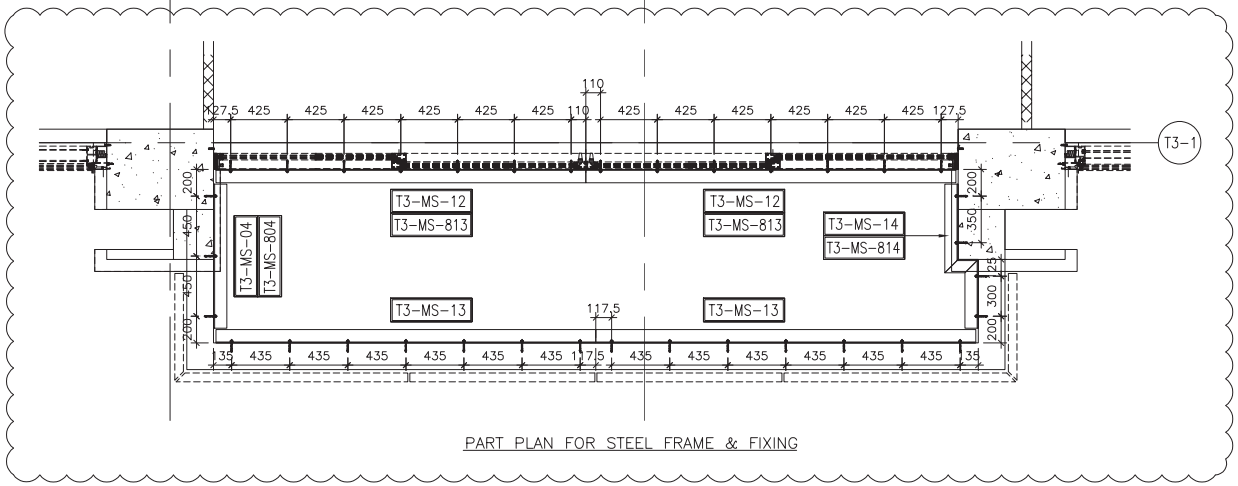


PART PLAN FOR STEEL FRAME & FIXING

B.D. REF :

CLIENT :

**SHIMAO GROUP HOLDINGS LIMITED**

ARCHITECT :

WONG TUNG & PARTNERS LIMITED
ARCHITECTS & PLANNERS

MAIN CONTRACTOR :

協興建築有限公司
HIP HING CONSTRUCTION CO LTD

STRUCTURAL ENGINEER :

C M WONG & ASSOCIATES LTD
黃志明建築工程師有限公司

FACADE CONSULTANT:

MEINHARDT

NOTE :
1. ALL DIMENSIONS ARE IN mm.
2. ALL ELEVATIONS ARE VIEWED FROM OUTSIDE.
3. ALL DIMENSIONS TO BE VERIFIED ON SITE BEFORE FABRICATION.

LEGEND :

X1 / X001 — DETAIL MARK NO. / REFER SHEET NO.

1. F.F.L. -- FINISHED FLOOR LEVEL
2. S.F.L. -- STRUCTURAL FLOOR LEVEL
3. /R -- REVERSED DETAIL
4. -- 3mm THK. ALUM CEILING

| NO. | DATE | REVISED | BY |
|---|---|---|---|

JOB NO. : J-853

PROJECT :
PROPOSED RESIDENTIAL DEVELOPMENT AT N.K.I.L. 6542
YIN PING ROAD
KOWLOON

TITLE :
ALUM. CEILING FOR ALC-309A OF LIV./DIN. AT TOWER 3 FLAT A (17,25,26/F)

DATE : 05-AUG-21 | SCALE : 1 : 40 (A3)

DRAWN BY : LHR | CHECKED BY :


美特鋁質有限公司
MIDI ALUMINIUM FABRICATOR LTD.
Units 6-8, Sunray Industrial Centre, 1/F
610 Cha Kwo Ling Road, Kowloon
Tel:23489211-4 Fax:(852)27727666


DWG NO. : J853-SD-ALC-4310A | REV. : -