美特鋁質有限公司
MIDI ALUMINIUM FABRICATOR LTD.

工程指示 / 要求簡箋 ENGINEER INSTRUCTIONS(E.I.)

工程指示編號:	EI- 4851D	**修改版本:**	D
	HK- 2278		
工程編號:	J 853	**工程名稱:**	大窩坪（延坪道）
收件人:	生統	**發件人:**	Edwin Ho
工程項目:	T1 幕牆單元件生產 (大貨)(修訂D: 修改鋁板加石材單元+512.5下格G4玻璃帶背板)	**日期:**	15/12/2022

☐ 原合約工程包	☐ 原合約工程加 / 減賬 QT-	☐ 新工程報價 QT-

信件批核號碼/圖紙參考編號:	**批核模具圖紙編號:**
客戶指示附件:	**管理內部批簽署:**

☐ 初步鋁料 B.M.	☐ 加工拆圖，然後生產	☐ 尺寸表
☐ 正式鋁料 B.M.	☐ 技術上資料／指示	☐ 報價
☑ 配件 B.M.	☐ 樣辦或貨品說明書	☐ 分判合約
☐ 其他:		

內容: 訂D:修改鋁板加石材單元+512.5下格G4玻璃帶背板)

請依附件資料，更新幕牆圖紙及進行生產。

完成上列要求日期: ASAP

國內

☐ 生產技術總監	☐ 連附件	☐ 技術部	☐ 連附件	☐ 生產部	☐ 連附件
☐ 採購部	☐ 連附件	☑ 生產統籌部	☑ 連附件	☐ 報關組	☐ 連附件
☐ 質檢部	☐ 連附件	☐ 會計部	☐ 連附件	☐ 機械設計部	☐ 連附件
☐ 香港辦	☑ 連附件	☐ 其他:			

香港

☐ 行政部	☐ 連附件	☐ 會計部	☐ 連附件	☐ 統籌部	☐ 連附件	☐ 工程部	☐ 連附件
☐ 採購部	☐ 連附件	☐ QS部	☐ 連附件	☑ 地盤管理	☑ 連附件	☐ 維修部	☐ 連附件

*發件人簽署： Edwin Ho	*組別成員批核簽署：
傳遞編號：	項目經理簽署：

美特鋁質有限公司
MIDI Aluminium Fabricator Ltd. **QF005/8**

圖則登記表
DRAWING REGISTER

工程名稱 Project Title: **延坪道住宅**
T1幕牆(大貨)主企主橫&散料拆圖

工程編號 Project No: **J-853**

接收日期 Receiving Date (適用於客戶圖則)

分發予 Distributed To

發出日期 Issued Date

年										
月										
日										
年	22	22	22	22	22	22				
月	6	7	7	8	9	11				
日	27	18	22	13	14	28				

圖則編號 Drg. No.	圖則名稱 Drawing Title		修訂編號 Revision No.									
J853-SD-CW-4101	位置圖	1	-	-	-	A	-	B				
J853-SD-CW-4102	位置圖	2	-	-	-	-	-	A				
J853-SD-CW-4103	位置圖	3	-	-	-	A	-	B				
J853-SD-CW-4104	位置圖	4	-	-	-	A	-	B				
CW-114aL	單元件組裝圖	5	-	-	-	-	-	-				
CW-114aL(1)	單元件組裝圖數據表	6	-	-	-	-	-	-				
CW-101K	單元件組裝圖	7	-	-	-	-	-	-				
CW-101K(1)	單元件組裝圖數據表	8	-	-	-	-	-	-				
CW-101cK	單元件組裝圖	9	-	-	-	-	-	-				
CW-101cK(1)	單元件組裝圖數據表	10	-	-	-	-	-	-				
CW-118K	單元件組裝圖	11	-	-	-	-	-	-				
CW-118K(1)	單元件組裝圖數據表	12	-	-	-	-	-	-				
CW-118cK	單元件組裝圖	13	-	-	-	-	-	-				
CW-118cK(1)	單元件組裝圖數據表	14	-	-	-	-	-	-				
CW-118X	單元件組裝圖	15	-	-	-	-	-	A				
CW-118X(1)	單元件組裝圖數據表	16	-	-	-	-	-	A				
CW-105aL	單元件組裝圖	17	-	-	-	-	-	-				
CW-105aL(1)	單元件組裝圖數據表	18	-	-	-	-	-	-				
CW-102K	單元件組裝圖	19	-	-	-	-	-	-				
CW-102K(1)	單元件組裝圖數據表	20	-	-	-	-	-	-				
CW-102cK	單元件組裝圖	21	-	-	-	-	-	-				
CW-102cK(1)	單元件組裝圖數據表	22	-	-	-	-	-	-				
CW-103cK	單元件組裝圖	23	-	-	-	-	-	-				
CW-103cK(1)	單元件組裝圖數據表	24	-	-	-	-	-	-				
CW-M103	單元件組裝圖	25	-	-	A	-	-	-				
CW-M103(1)	單元件組裝圖數據表	26	-	-	-	-	-	-				
CW-102L	單元件組裝圖	27	-	-	-	-	-	-				
CW-102L(1)	單元件組裝圖數據表	28	-	-	-	-	-	-				
CW-107K	單元件組裝圖	29	-	-	-	-	-	-				

圖則登記表
DRAWING REGISTER

工程名稱 Project Title: **延坪道住宅**
T1幕牆(大貨)主企主橫&散料拆圖

工程編號 Project No: **J-853**

分發予 Distributed To

接收日期 Receiving Date (適用於客戶圖則)	年										
	月										
	日										
發出日期 Issued Date	年	22	22	22	22	22	22				
	月	6	7	7	8	9	11				
	日	27	18	22	13	14	28				

圖則編號 Drg. No.	圖則名稱 Drawing Title		修訂編號 Revision No.									
CW-107K(1)	單元件組裝圖數據表	30	-	-	-	-	-	-				
CW-107cK	單元件組裝圖	31	-	-	-	-	-	-				
CW-107cK(1)	單元件組裝圖數據表	32	-	-	-	-	-	-				
CW-107dK	單元件組裝圖	33	-	-	-	-	-	-				
CW-107dK(1)	單元件組裝圖數據表	34	-	-	-	-	-	-				
CW-107X	單元件組裝圖	35	-	-	-	-	-	A				
CW-107X(1)	單元件組裝圖數據表	36	-	-	-	-	-	A				
CW-105L	單元件組裝圖	37	-	-	-	-	-	-				
CW-105L(1)	單元件組裝圖數據表	38	-	-	-	-	-	-				
CW-114K	單元件組裝圖	39	-	-	-	-	-	-				
CW-114K(1)	單元件組裝圖數據表	40	-	-	-	-	-	-				
CW-114cK	單元件組裝圖	41	-	-	-	-	-	-				
CW-114cK(1)	單元件組裝圖數據表	42	-	-	-	-	-	-				
CW-114dK	單元件組裝圖	43	-	-	-	-	-	-				
CW-114dK(1)	單元件組裝圖數據表	44	-	-	-	-	-	-				
CW-114L	單元件組裝圖	45	-	-	-	-	-	-				
CW-114L(1)	單元件組裝圖數據表	46	-	-	-	-	-	-				
CW-114X	單元件組裝圖	47	-	-	-	-	-	A				
CW-114X(1)	單元件組裝圖數據表	48	-	-	-	-	-	A				
CW-117L	單元件組裝圖	49	-	-	-	-	-	-				
CW-117L(1)	單元件組裝圖數據表	50	-	-	-	-	-	-				
CW-115L	單元件組裝圖	51	-	-	-	-	-	A				
CW-115L(1)	單元件組裝圖數據表	52	-	-	-	-	-	A				
CW-104K	單元件組裝圖	53	-	-	-	-	-	-				
CW-104K(1)	單元件組裝圖數據表	54	-	-	-	-	-	-				
CW-104cK	單元件組裝圖	55	-	-	-	-	-	-				
CW-104cK(1)	單元件組裝圖數據表	56	-	-	-	-	-	-				
CW-105bL	單元件組裝圖	57	-	-	-	-	-	-				
CW-105bL(1)	單元件組裝圖數據表	58	-	-	-	-	-	-				

圖則登記表
DRAWING REGISTER

工程名稱 Project Title: **延坪道住宅**
T1**幕牆(大貨)主企主橫&散料拆圖**
工程編號 Project No: **J-853**

圖則編號 Drg. No.	圖則名稱 Drawing Title		接收日期 Receiving Date (適用於客戶圖則)									
		年										
		月										
		日										
	分發予 Distributed To		發出日期 Issued Date									
		年	22	22	22	22	22	22				
		月	6	7	7	8	9	11				
		日	27	18	22	13	14	28				
CW-110K	單元件組裝圖	59	-	-	-	-	-	-				
CW-110K(1)	單元件組裝圖數據表	60	-	-	-	-	-	-				
CW-110cK	單元件組裝圖	61	-	-	-	-	-	-				
CW-110cK(1)	單元件組裝圖數據表	62	-	-	-	-	-	-				
CW-119K	單元件組裝圖	63	-	-	-	-	-	-				
CW-119K(1)	單元件組裝圖數據表	64	-	-	-	-	-	-				
CW-119cK	單元件組裝圖	65	-	-	-	-	-	-				
CW-119cK(1)	單元件組裝圖數據表	66	-	-	-	-	-	-				
CW-119X	單元件組裝圖	67	-	-	-	-	-	A				
CW-119X(1)	單元件組裝圖數據表	68	-	-	-	-	-	A				
CW-120L	單元件組裝圖	69	-	-	-	-	-	-				
CW-120L(1)	單元件組裝圖數據表	70	-	-	-	-	-	-				
CW-108K	單元件組裝圖	71	-	-	-	-	-	-				
CW-108K(1)	單元件組裝圖數據表	72	-	-	-	-	-	-				
CW-112K	單元件組裝圖	73	-	-	-	-	-	-				
CW-112K(1)	單元件組裝圖數據表	74	-	-	-	-	-	-				
CW-112cK	單元件組裝圖	75	-	-	-	-	-	-				
CW-112cK(1)	單元件組裝圖數據表	76	-	-	-	-	-	-				
CW-109ZK	單元件組裝圖	77	-	-	-	A	-	-				
CW-109ZK(1)	單元件組裝圖數據表	78	-	-	-	-	-	-				
CW-109cZK	單元件組裝圖	79	-	-	-	-	-	-				
CW-109cZK(1)	單元件組裝圖數據表	80	-	-	-	A	-	-				
CW-111ZL	單元件組裝圖	81	-	-	-	-	-	A				
CW-111ZL(1)	單元件組裝圖數據表	82	-	-	-	A	-	B				
CW-112Q	單元件組裝圖	83	-	-	A	-	-	-				
CW-112Q(1)	單元件組裝圖數據表	84	-	-	-	-	A	-				
CW-PTBG20Q	單元件組裝圖	85	-	-	A	-	-	-				
CW-PTBG20Q(1)	單元件組裝圖數據表	86	-	-	-	-	-	-				
CW-PTMB20Q	單元件組裝圖	87	-	-	A	-	-	-				

圖則登記表
DRAWING REGISTER

工程名稱 Project Title: **延坪道住宅**
T1**幕牆(大貨)主企主橫&散料拆圖**
工程編號 Project No: **J-853**

	接收日期 Receiving Date (適用於客戶圖則)									
年										
月										
日										

分發予 Distributed To	發出日期 Issued Date									
	年	22	22	22	22	22	22				
	月	6	7	7	8	9	11				
	日	27	18	22	13	14	28				

圖則編號 Drg. No.	圖則名稱 Drawing Title		修訂編號 Revision No.								
CW-PTMB20Q(1)	單元件組裝圖數據表	88	-	-	-	-	-	-				
CW-107Q	單元件組裝圖	89	-	-	A	-	-	-				
CW-107Q(1)	單元件組裝圖數據表	90	-	-	-	-	-	-				
CW-PTBG20K	單元件組裝圖	91	-	A	-	-	-	-				
CW-PTBG20K(1)	單元件組節點圖	92	-	-	-	-	-	-				
CW-PTBG20K(2)	單元件組裝圖數據表	93	-	-	-	-	-	-				
CW-PTBG20X	單元件組裝圖	94	-	A	-	-	-	B				
CW-PTBG20X(1)	單元件組節點圖	95	-	-	-	-	-	A				
CW-PTBG20X(2)	單元件組裝圖數據表	96	-	-	-	-	-	A				
CW-PTMB20K	單元件組裝圖	97	-	A	-	-	-	-				
CW-PTMB20K(1)	單元件組節點圖	98	-	-	-	-	-	-				
CW-PTMB20K(2)	單元件組裝圖數據表	99	-	-	-	-	-	-				
CW-PTMB20X	單元件組裝圖	100	-	A	-	-	-	B				
CW-PTMB20X(1)	單元件組節點圖	101	-	-	-	-	-	A				
CW-PTMB20X(2)	單元件組裝圖數據表	102	-	-	-	-	-	A				
CW-PTBG13K	單元件組裝圖	103	-	A	-	B	-	-				
CW-PTBG13K(1)	單元件組節點圖	104	-	-	-	-	-	-				
CW-PTBG13K(2)	單元件組裝圖數據表	105	-	-	-	-	-	-				
CW-PTBG13X	單元件組裝圖	106	-	A	-	-	-	B				
CW-PTBG13X(1)	單元件組節點圖	107	-	-	-	-	-	A				
CW-PTBG13X(2)	單元件組裝圖數據表	108	-	-	-	-	-	A				
CW-PTMB13K	單元件組裝圖	109	-	A	-	-	-	-				
CW-PTMB13K(1)	單元件組節點圖	110	-	-	-	-	-	-				
CW-PTMB13K(2)	單元件組裝圖數據表	111	-	-	-	-	-	-				
CW-PTMB13X	單元件組裝圖	112	-	A	-	-	-	B				
CW-PTMB13X(1)	單元件組節點圖	113	-	-	-	-	-	A				
CW-PTMB13X(2)	單元件組裝圖數據表	114	-	-	-	-	-	A				
CW-PTBB14K	單元件組裝圖	115	-	A	-	-	-	-				
CW-PTBB14K(1)	單元件組節點圖	116	-	-	-	-	-	-				

圖則登記表
DRAWING REGISTER

工程名稱 Project Title: **延坪道住宅**
T1**幕牆(大貨)主企主橫&散料拆圖**
工程編號 Project No: **J-853**

分發予 Distributed To

接收日期 Receiving Date (適用於客戶圖則)

發出日期 Issued Date

年											
月											
日											
年	22	22	22	22	22	22					
月	6	7	7	8	9	11					
日	27	18	22	13	14	28					

圖則編號 Drg. No.	圖則名稱 Drawing Title		修訂編號 Revision No.									
CW-PTBB14K(2)	單元件組裝圖數據表	117	-	-	-	-	-	-				
CW-PTMG06K	單元件組裝圖	118	-	A	-	-	-	-				
CW-PTMG06K(1)	單元件組節點圖	119	-	-	-	-	-	-				
CW-PTMG06K(2)	單元件組裝圖數據表	120	-	-	-	-	-	-				
CW-PTMG06X	單元件組裝圖	121	-	A	-	-	-	B				
CW-PTMG06X(1)	單元件組節點圖	122	-	-	-	-	-	A				
CW-PTMG06X(2)	單元件組裝圖數據表	123	-	-	-	-	-	A				
CW-PTZMG06K	單元件組裝圖	124	-	A	-	-	-	-				
CW-PTZMG06K(1)	單元件組節點圖	125	-	-	-	-	-	-				
CW-PTZMG06K(2)	單元件組裝圖數據表	126	-	-	-	-	-	-				
CW-PTZMG06X	單元件組裝圖	127	-	A	-	-	-	B				
CW-PTZMG06X(1)	單元件組節點圖	128	-	-	-	-	-	A				
CW-PTZMG06X(2)	單元件組裝圖數據表	129	-	-	-	-	-	A				
CW-PRMB06K	單元件組裝圖	130	-	A	-	-	-	B				
CW-PRMB06K(1)	單元件組節點圖	131	-	-	-	-	-	-				
CW-PRMB06K(2)	單元件組裝圖數據表	132	-	-	-	-	-	-				
CW-PRMB06L	單元件組裝圖	133	-	A	-	-	-	B				
CW-PRMB06L(1)	單元件組節點圖	134	-	-	-	-	-	-				
CW-PRMB06L(2)	單元件組裝圖數據表	135	-	-	-	-	-	-				
CW-PRMB06fK	單元件組裝圖	136	-	A	-	B	-	C				
CW-PRMB06fK(1)	單元件組節點圖	137	-	-	A	-	-	-				
CW-PRMB06fK(2)	單元件組裝圖數據表	138	-	-	A	-	-	-				
CW-PRMB06fL	單元件組裝圖	139	-	A	-	-	-	B				
CW-PRMB06fL(1)	單元件組節點圖	140	-	-	A	-	-	-				
CW-PRMB06fL(2)	單元件組裝圖數據表	141	-	-	A	-	-	-				
CW-PRMB06fcK	單元件組裝圖	142	-	A	-	-	-	B				
CW-PRMB06fcK(1)	單元件組節點圖	143	-	-	A	-	-	-				
CW-PRMB06fcK(2)	單元件組裝圖數據表	144	-	-	A	-	-	-				
CW-PLBG06K	單元件組裝圖	145	-	A	-	B	-	C				

圖則登記表
DRAWING REGISTER

工程名稱 Project Title: **延坪道住宅**
T1**幕牆(大貨)主企主橫&散料拆圖**
工程編號 Project No: **J-853**

分發予 Distributed To

接收日期 Receiving Date (適用於客戶圖則)

發出日期 Issued Date

年											
月											
日											
年	22	22	22	22	22	22					
月	6	7	7	8	9	11					
日	27	18	22	13	14	28					

圖則編號 Drg. No.	圖則名稱 Drawing Title		修訂編號 Revision No.									
CW-PLBG06K(1)	單元件組節點圖	146	-	-	-	-	-	-				
CW-PLBG06K(2)	單元件組裝圖數據表	147	-	-	-	-	-	-				
CW-PLBG06L	單元件組裝圖	148	-	A	-	-	-	B				
CW-PLBG06L(1)	單元件組節點圖	149	-	-	-	-	-	-				
CW-PLBG06L(2)	單元件組裝圖數據表	150	-	-	-	-	-	-				
CW-PLBG06fK	單元件組裝圖	151	-	A	-	B	-	C				
CW-PLBG06fK(1)	單元件組節點圖	152	-	-	A	-	-	-				
CW-PLBG06fK(2)	單元件組裝圖數據表	153	-	-	A	-	-	-				
CW-PLBG06fL	單元件組裝圖	154	-	A	-	-	-	B				
CW-PLBG06fL(1)	單元件組節點圖	155	-	-	A	-	-	-				
CW-PLBG06fL(2)	單元件組裝圖數據表	156	-	-	A	-	-	-				
CW-PLBG06fcK	單元件組裝圖	157	-	A	-	-	-	B				
CW-PLBG06fcK(1)	單元件組節點圖	158	-	-	A	-	-	-				
CW-PLBG06fcK(2)	單元件組裝圖數據表	159	-	-	A	-	-	-				
CW-PLMG10L	單元件組裝圖	160	-	A	-	-	-	-				
CW-PLMG10L(1)	單元件組節點圖	161	-	-	-	-	-	-				
CW-PLMG10L(2)	單元件組裝圖數據表	162	-	-	-	-	-	-				
CW-PTBG15ZK	單元件組裝圖	163	-	A	-	B	-	-				
CW-PTBG15ZK(1)	單元件組節點圖	164	-	-	-	A	-	-				
CW-PTBG15ZK(2)	單元件組裝圖數據表	165	-	-	-	-	-	-				
CW-PTMB41ZL	單元件組裝圖	166	-	A	-	B	-	C				
CW-PTMB41ZL(1)	單元件組節點圖	167	-	-	-	A	-	B				
CW-PTMB41ZL(2)	單元件組裝圖數據表	168	-	-	-	-	-	A				
CW-PTBB23K	單元件組裝圖	169	-	A	-	-	-	-				
CW-PTBB23K(1)	單元件組節點圖	170	-	-	-	-	-	-				
CW-PTBB23K(2)	單元件組裝圖數據表	171	-	-	-	-	-	-				
CW-PTBB23L	單元件組裝圖	172	-	A	-	-	-	B				
CW-PTBB23L(1)	單元件組節點圖	173	-	-	-	-	-	A				
CW-PTBB23L(2)	單元件組裝圖數據表	174	-	-	-	-	-	A				

圖則登記表
DRAWING REGISTER

工程名稱 Project Title: **延坪道住宅**
T1幕牆(大貨)主企主橫&散料拆圖

工程編號 Project No: **J-853**

	接收日期 Receiving Date (適用於客戶圖則)									
年										
月										
日										

分發予 Distributed To		發出日期 Issued Date									
	年	22	22	22	22	22	22				
	月	6	7	7	8	9	11				
	日	27	18	22	13	14	28				

圖則編號 Drg. No.	圖則名稱 Drawing Title		修訂編號 Revision No.								
X85975-01KL	梗邊企加工圖	175	-	A	-	-	-	-				
X85975-01KR	梗邊企加工圖	176	-	A	-	-	-	B				
X85975-01LL	梗邊企加工圖	177	-	A	-	-	-	-				
X85975-01LR	梗邊企加工圖	178	-	A	-	-	-	-				
X85975-01QL	梗邊企加工圖	179	-	A	B	-	-	-				
X85975-01QR	梗邊企加工圖	180	-	A	B	-	-	-				
X85975-01XL	梗邊企加工圖	181	-	A	-	-	-	B				
X85975-01XR	梗邊企加工圖	182	-	A	-	-	-	B				
X85971-01K	梗公企加工圖	183	-	-	-	-	-	-				
X85971-01L	梗公企加工圖	184	-	-	-	-	-	-				
X85971-02L	梗公企加工圖	185	-	-	-	-	-	-				
X85971-03L	梗公企加工圖	186	-	-	-	-	-	-				
X85971-04L	梗公企加工圖	187	-	-	A	-	-	-				
X85971-01Q	梗公企加工圖	188	-	-	A	-	-	-				
X85971-01X	梗公企加工圖	189	-	-	-	-	-	A				
X85972-01K	梗母企加工圖	190	-	-	-	-	-	-				
X85972-01L	梗母企加工圖	191	-	-	-	-	-	A				
X85972-02L	梗母企加工圖	192	-	-	-	-	-	-				
X85972-03L	梗母企加工圖	193	-	-	-	-	-	A				
X85972-04L	梗母企加工圖	194	-	-	A	-	-	-				
X85972-01Q	梗母企加工圖	195	-	-	A	-	-	-				
X85972-01X	梗母企加工圖	196	-	-	-	-	-	A				
X85978-02K	轉角梗母企	197	-	-	-	A	B	-				
X85977-02L	轉角梗公企	198	-	-	-	A	-	B				
X85979-02K	转角梗企装饰线	199	-	-	-	-	-	-				
X85979-02L	转角梗企装饰线	200	-	-	-	-	-	A				
X85976-01KL	生邊企加工圖	201	-	A	-	B	-	-				
X85976-01KR	生邊企加工圖	202	-	A	-	-	-	-				
X85976-02KL	生邊企加工圖	203	-	A	-	B	-	-				

圖則登記表
DRAWING REGISTER

		接收日期 Receiving Date (適用於客戶圖則)									
工程名稱 Project Title:	**延坪道住宅**	年									
	T1**幕牆(大貨)主企主橫&散料拆圖**	月									
工程編號 Project No:	**J-853**	日									

分發予 Distributed To		發出日期 Issued Date									
	年	22	22	22	22	22	22				
	月	6	7	7	8	9	11				
	日	27	18	22	13	14	28				

圖則編號 Drg. No.	圖則名稱 Drawing Title		修訂編號 Revision No.									
X85976-02KR	生邊企加工圖	204	-	A	-	-	-	-				
X85976-05KL	生邊企加工圖	205	-	A	B	C	-	-				
X85976-05KR	生邊企加工圖	206	-	A	B	C	-	-				
X85976-01LL	生邊企加工圖	207	-	A	-	-	-	取消				
X85976-01LR	生邊企加工圖	208	-	A	-	-	-	B				
X85976-02LL	生邊企加工圖	209	-	A	-	-	-	B				
X85976-02LR	生邊企加工圖	210	-	A	-	-	-	-				
X85976-05LL	生邊企加工圖	211	-	A	B	-	-	-				
X85976-05LR	生邊企加工圖	212	-	A	B	-	-	-				
X85976-01XL	生邊企加工圖	213	-	A	-	-	-	B				
X85976-01XR	生邊企加工圖	214	-	A	-	-	-	B				
X85976-05XR	生邊企加工圖	215	-	A	-	-	-	B				
X85973-01K	生公企加工圖	216	-	-	-	A	-	-				
X85973-01KZ	生公企加工圖	217	-	-	-	-	-	-				
X85973-03K	生公企加工圖	218	-	-	-	A	-	-				
X85973-03L	生公企加工圖	219	-	-	-	-	-	A				
X85973-01X	生公企加工圖	220	-	-	-	-	-	A				
X85973-01XZ	生公企加工圖	221	-	-	-	-	-	A				
X85974-01K	生母企加工圖	222	-	-	-	-	-	-				
X85974-01KZ	生母企加工圖	223	-	-	-	-	-	-				
X85974-03K	生母企加工圖	224	-	-	-	A	-	-				
X85974-02L	生母企加工圖	225	-	-	-	-	-	-				
X85974-03L	生母企加工圖	226	-	-	-	-	-	-				
X85974-01X	生母企加工圖	227	-	-	-	-	-	A				
X85974-01XZ	生母企加工圖	228	-	-	-	-	-	A				
X85977-01K	轉角公企	229	-	-	-	A	-	B				
X85978-01L	轉角母企	230	-	-	-	A	B	C				
X85980-01K	转角生企装饰线	231	-	-	-	-	-	-				
X85980-01L	转角生企装饰线	232	-	-	-	-	-	A				

圖則登記表
DRAWING REGISTER

工程名稱 Project Title: **延坪道住宅**
T1幕牆(大貨)主企主橫&散料拆圖

工程編號 Project No: **J-853**

	接收日期 Receiving Date (適用於客戶圖則)									
年										
月										
日										

分發予 Distributed To		發出日期 Issued Date									
	年	22	22	22	22	22	22				
	月	6	7	7	8	9	11				
	日	27	18	22	13	14	28				

圖則編號 Drg. No.	圖則名稱 Drawing Title		修訂編號 Revision No.									
X85982-01R-120	頂橫料加工圖	233	-	-	-	-	-	-				
X85982-02Z-111	頂橫料加工圖	234	-	-	-	-	-	-				
X85982-01W-108	頂橫料加工圖	235	-	-	-	-	-	-				
X85982-01L-101	頂橫料加工圖	236	-	-	-	-	-	A				
X85982-01R-104	頂橫料加工圖	237	-	-	-	-	-	A				
X85982-01-102	頂橫料加工圖	238	-	-	-	-	-	A				
X85982-02Z-109	頂橫料加工圖	239	-	-	-	-	-	-				
X85982-03-14	頂橫料加工圖	240	-	-	-	-	-	-				
X85982-03L-06	頂橫料加工圖	241	-	-	-	-	-	A				
X85982-03R-06	頂橫料加工圖	242	-	-	-	-	-	A				
X85982-03W-06	頂橫料加工圖	243	-	-	-	-	-	A				
X85982-03Z-15	頂橫料加工圖	244	-	-	-	-	-	-				
X85982-03Z-23	頂橫料加工圖	245	-	-	-	-	-	-				
X85982-03Z-41	頂橫料加工圖	246	-	-	-	-	-	-				
X85983-02-111	雙梗中橫料加工圖	247	-	-	-	-	-	-				
X85983-01-115	雙梗中橫料加工圖	248	-	-	-	-	-	A				
X85983-01-108	雙梗中橫料加工圖	249	-	-	-	-	A	B				
X85983-02-109	雙梗中橫料加工圖	250	-	-	-	-	-	-				
X85983-01-102dR	雙梗中橫料加工圖	251	-	-	-	-	-	-				
X85983-01-101dL	雙梗中橫料加工圖	252	-	-	-	-	-	-				
X85983-02Z-109dL	雙梗中橫料加工圖	253	-	-	-	-	-	-				
X85983-01-107dW	雙梗中橫料加工圖	254	-	-	-	-	-	-				
X85984-03-20	上梗下生中橫加工圖	255	-	-	-	-	-	A				
X85984-03L-06	上梗下生中橫加工圖	256	-	-	-	-	-	-				
X85984-03R-06	上梗下生中橫加工圖	257	-	-	-	-	-	-				
X85984-03Z-15	上梗下生中橫加工圖	258	-	-	-	-	-	-				
X85984-03Z-41	上梗下生中橫加工圖	259	-	-	-	-	-	-				
X85984-03L-06dL	上梗下生中橫加工圖	260	-	-	-	-	-	-				
X85984-03R-06dR	上梗下生中橫加工圖	261	-	-	-	-	-	-				

圖則登記表
DRAWING REGISTER

工程名稱 Project Title: **延坪道住宅**
T1幕牆(大貨)主企主橫&散料拆圖

工程編號 Project No: **J-853**

分發予 Distributed To

接收日期 Receiving Date (適用於客戶圖則)

發出日期 Issued Date

年											
月											
日											
年	22	22	22	22	22	22					
月	6	7	7	8	9	11					
日	27	18	22	13	14	28					

圖則編號 Drg. No.	圖則名稱 Drawing Title		修訂編號 Revision No.									
X85985-03-20	上生下梗中橫加工圖	262	-	-	-	-	-	-				
X85985-03L-06	上生下梗中橫加工圖	263	-	-	-	-	A	B				
X85985-03R-06	上生下梗中橫加工圖	264	-	-	-	-	-	-				
X85985-03Z-15	上生下梗中橫加工圖	265	-	-	-	-	-	-				
X85985-03Z-41	上生下梗中橫加工圖	266	-	-	-	-	-	A				
X85981-02Z-111	底橫料加工圖	267	-	-	-	-	-	A				
X85981-01-115	底橫料加工圖	268	-	-	-	-	-	A				
X85981-01-108	底橫料加工圖	269	-	-	-	-	-	-				
X85981-02Z-109	底橫料加工圖	270	-	-	-	-	-	-				
X85981-03-06	底橫料加工圖	271	-	-	-	-	-	A				
X85981-03Z-15	底橫料加工圖	272	-	-	-	-	-	-				
X85981-03Z-41	底橫料加工圖	273	-	-	-	-	-	A				
X85989-02-23	扣蓋加工圖	274	-	-	-	-	-	-				
X85989-01-101	扣蓋加工圖	275	-	-	-	-	-	-				
X85989-01-06L	扣蓋加工圖	276	-	-	-	-	-	-				
X85989-01-06R	扣蓋加工圖	277	-	-	-	-	-	-				
X85989-01-107W	扣蓋加工圖	278	-	-	-	-	-	-				
X85988-01-108	扣蓋加工圖	279	-	-	-	-	-	-				
X85991-01L	單玻線加工圖	280	-	-	-	-	-	-				
X85991-01R	單玻線加工圖	281	-	-	-	-	-	-				
X85991-02L	單玻線加工圖	282	-	-	-	-	-	取消				
X85991-02R	單玻線加工圖	283	-	-	-	-	-	取消				
X85991-04L	單玻線加工圖	284	-	-	-	-	-	-				
X85991-04R	單玻線加工圖	285	-	-	-	-	-	-				
X85991-03	單玻線加工圖	286	-	-	-	-	-	取消				
LT-01	墊通	287	-	-	-	-	-	取消				
UN-BM2	單玻骨加工圖	288	-	A	-	-	-	-				
UN-BM2R	單玻骨加工圖	289	-	A	-	-	-	-				
UN-BM3	單玻骨加工圖	290	-	-	-	-	-	取消				

圖則登記表
DRAWING REGISTER

工程名稱 Project Title: **延坪道住宅**
T1幕牆(大貨)主企主橫&散料拆圖

工程編號 Project No: **J-853**

分發予 Distributed To

接收日期 Receiving Date (適用於客戶圖則)

發出日期 Issued Date

年											
月											
日											
年	22	22	22	22	22	22					
月	6	7	7	8	9	11					
日	27	18	22	13	14	28					

圖則編號 Drg. No.	圖則名稱 Drawing Title		修訂編號 Revision No.									
UN-BM3R	單玻骨加工圖	291	-	-	-	-	-	取消				
UN-DM2	雙玻骨加工圖	292	-	-	-	-	-	-				
UN-DM2R	雙玻骨加工圖	293	-	-	-	-	-	-				
UN-BM1ZL	轉角生玻骨(單玻)	294	-	-	-	-	-	-				
UN-DM1ZL	轉角生玻骨(雙玻)	295	-	-	-	-	-	取消				
UN-BM1ZR	轉角生玻骨(單玻)	296	-	-	-	-	-	-				
UN-DM1ZR	轉角生玻骨(雙玻)	297	-	-	-	-	-	-				
TB-01	中間用套芯	298	-	-	-	-	-	-				
TB-01ZL	轉角用套芯	299	-	-	-	-	-	-				
TB-01ZR	轉角用套芯	300	-	-	-	-	-	-				
LB-01	3mm鋁巴	301	-	-	-	-	-	-				
KM-GM01	掛碼	302	-	-	-	-	-	-				
KM-GM01(1)	掛碼數據表	303	-	-	-	-	-	-				
KM-GM02	掛碼	304	-	-	-	-	-	-				
KM-GM02(1)	掛碼數據表	305	-	-	-	-	-	-				
KM-GM03	掛碼	306	-	-	-	-	-	-				
KM-GM04	掛碼	307	-	-	-	-	-	-				
LUC-01	欄河槽加工圖	308	-	-	-	-	-	-				
LUC-02ZR	欄河槽加工圖	309	-	-	-	-	-	-				
LUC-02ZL	鋁角加工圖	310	-	-	-	-	-	-				
UN-AG01	鋁角加工圖	311	-	-	-	-	-	-				
UN-AG02ZR	鋁角加工圖	312	-	-	-	-	-	-				
UN-AG02ZL	鋁角加工圖	313	-	-	-	-	-	-				
SS-03-01	加力巴(企料用)24"用	314	-	-	-	-	-	-				
SS-04-02	扇撐墊巴(24"用)	315	-	-	-	A	-	-				
UN-DB-101	鎖扣T004墊巴	316	-	-	-	A	-	-				
SS-04	擋水巴	317	-	-	-	-	-	-				
SS-04(1)	擋水巴數據表	318	-	-	-	-	-	-				
SS-05	擋水巴	319	-	-	-	-	-	-				

圖則登記表
DRAWING REGISTER

工程名稱 Project Title: **延坪道住宅**
T1幕牆(大貨)主企主橫&散料拆圖

工程編號 Project No: **J-853**

分發予 Distributed To

接收日期 Receiving Date (適用於客戶圖則)

發出日期 Issued Date

年											
月											
日											
年	22	22	22	22	22	22					
月	6	7	7	8	9	11					
日	27	18	22	13	14	28					

圖則編號 Drg. No.	圖則名稱 Drawing Title		修訂編號 Revision No.									
SS-05(1)	擋水巴數據表	320	-	-	-	-	-	-				
AG-05Z	擋水鋁角(水槽料用)	321	-	-	-	-	-	-				
AG-05Z(1)	擋水鋁角(水槽料用)	322	-	-	-	-	-	-				
UN-AG01Z	轉角裝飾線頂底用	323	-	-	-	A	-	-				
UN-AG01ZR	轉角裝飾線頂底用	324	-	-	-	A	-	-				
UN-AG03Z	20*15*3mm鋁角(轉用收背板)	325	-	-	-	-	-	-				
UN-AG03ZR	20*15*3mm鋁角(轉用收背板)	326	-	-	-	-	-	-				
UN-Z01	Z字碼	327	-	-	-	-	-	-				
UN-Z01(1)	Z字碼數據表	328	-	-	-	-	-	-				
UN-Z02	Z字碼	329	-	-	-	-	-	-				
UN-Z02(1)	Z字碼數據表	330	-	-	-	-	-	-				
UN-Z03	Z字碼	331	-	-	-	-	-	-				
UN-Z04	Z字碼	332	-	-	-	-	-	-				
J853-JO01	J853-單元件胶条組裝圖(1)	333	-	-	-	-	-	-				
J853-JO02	J853-單元件胶条組裝圖(2)	334	-	-	-	-	-	-				
AG08-01	收口鋁角	335	-	新增		-	-	-				
CW-PTLBG13K	單元件組裝圖	336	-	-	新增		-	-				
CW-PTLBG13K(1)	單元件組節點圖	337	-	-	新增		-	-				
CW-PTLBG13K(2)	單元件組裝圖數據表	338	-	-	新增		-	-				
CW-PRLMB06fK	單元件組裝圖	339	-	-	新增		-	A				
CW-PRLMB06fK(1)	單元件組節點圖	340	-	-	新增		-	-				
CW-PRLMB06fK(2)	單元件組裝圖數據表	341	-	-	新增		-	-				
CW-PLLBG06K	單元件組裝圖	342	-	-	新增		-	A				
CW-PLLBG06K(1)	單元件組節點圖	343	-	-	新增		-	-				
CW-PLLBG06K(2)	單元件組裝圖數據表	344	-	-	新增		-	-				
CW-PLLBG06fK	單元件組裝圖	345	-	-	新增		-	A				
CW-PLLBG06fK(1)	單元件組節點圖	346	-	-	新增		-	-				
CW-PLLBG06fK(2)	單元件組裝圖數據表	347	-	-	新增		-	-				

圖則登記表
DRAWING REGISTER

工程名稱 Project Title: **延坪道住宅**
T1幕牆(大貨)主企主橫&散料拆圖

工程編號 Project No: **J-853**

分發予 Distributed To	接收日期 Receiving Date (適用於客戶圖則)									
	年										
	月										
	日										

分發予 Distributed To	發出日期 Issued Date									
	年	22	22	22	22	22	22				
	月	6	7	7	8	9	11				
	日	27	18	22	13	14	28				

圖則編號 Drg. No.	圖則名稱 Drawing Title		修訂編號 Revision No.								
CW-PTLBG15ZK	單元件組裝圖	348	-	-	新增	-	-				
CW-PTLBG15ZK(1)	單元件組節點圖	349	-	-	新增	-	-				
CW-PTLBG15ZK(2)	單元件組裝圖數據表	350	-	-	新增	-	-				
X85976-11KL	生邊企加工圖	351	-	-	新增	-	-				
X85976-12KL	生邊企加工圖	352	-	-	新增	-	-				
X85976-15KL	生邊企加工圖	353	-	-	新增	-	-				
X85976-15KR	生邊企加工圖	354	-	-	新增	-	-				
X85973-11K	生公企加工圖	355	-	-	新增	-	-				
X85973-13K	生公企加工圖	356	-	-	新增	-	-				
X85974-13K	生母企加工圖	357	-	-	新增	-	-				
X85977-11K	轉角公企	358	-	-	新增	-	-				
GK-01	掛扣轉角企用	359	-	-	新增	-	-				
GK-02	掛扣轉角企用	360	-	-	新增	-	-				
28*12*5mm鋁角	UN-LM01	361	-	-	新增	-	-				
28*12*5mm鋁角	UN-LM02	362	-	-	新增	-	-				
28*12*5mm鋁角	UN-LM01R	363	-	-	新增	-	-				
28*12*5mm鋁角	UN-LM02R	364	-	-	新增	-	-				
28*12*5mm鋁角	UN-LM03	365	-	-	新增	-	-				
28*12*5mm鋁角	UN-LM03R	366	-	-	新增	-	-				
X85981-01-112Q	底橫料加工圖	367	-	-	-	新增	-				
X85982-03L-13X	頂橫料加工圖	368	-	-	-	-	-	新增			
X85982-03R-13X	頂橫料加工圖	369	-	-	-	-	-	新增			
X85982-03W-06X	頂橫料加工圖	370	-	-	-	-	-	新增			
X85982-03-23X	頂橫料加工圖	371	-	-	-	-	-	新增			
X85982-01L-118X	頂橫料加工圖	372	-	-	-	-	-	新增			
X85982-01R-119X	頂橫料加工圖	373	-	-	-	-	-	新增			
X85982-01-107X	頂橫料加工圖	374	-	-	-	-	-	新增			
X85983-03-20X	雙梗中橫料加工圖	375	-	-	-	-	-	新增			

圖則登記表
DRAWING REGISTER

工程名稱 Project Title:	延坪道住宅 T1幕牆(大貨)主企主橫&散料拆圖
工程編號 Project No:	**J-853**

分發予 Distributed To	接收日期 Receiving Date (適用於客戶圖則)									
	年										
	月										
	日										

分發予 Distributed To	發出日期 Issued Date									
	年	22	22	22	22	22	22				
	月	6	7	7	8	9	11				
	日	27	18	22	13	14	28				

圖則編號 Drg. No.	圖則名稱 Drawing Title		修訂編號 Revision No.									
X85983-01-107X	雙梗中橫料加工圖	376	-	-	-	-	-	新增				
X85983-01-107Y	雙梗中橫料加工圖	377	-	-	-	-	-	新增				
X85984-03-20X	上梗下生中橫加工圖	378	-	-	-	-	-	新增				
UN-LJ-20	30*50*3mm鋁角加工圖	379	-	-	-	-	-	新增				
UN-DJ-20	封口鋁角加工圖	380	-	-	-	-	-	新增				
UN-LT20	裝飾鋁通加工圖	381	-	-	-	-	-	新增				
X85989-01-107X	扣蓋加工圖	382	-	-	-	-	-	新增				
UN-LJ-02	鋁角(固定:UN-LT02)加工圖	383	-	-	-	-	-	新增				
UN-LT02	鋁通加工圖	384	-	-	-	-	-	新增				
X85991-05L	單玻線加工圖	385	-	-	-	-	-	新增				
X85991-05R	單玻線加工圖	386	-	-	-	-	-	新增				
UN-BM04	單玻骨加工圖	387	-	-	-	-	-	新增				
UN-BM04R	單玻骨加工圖	388	-	-	-	-	-	新增				
UN-DM04	雙玻骨加工圖	389	-	-	-	-	-	新增				
UN-DM04R	雙玻骨加工圖	390	-	-	-	-	-	新增				
CW-PLBG06SL	單元件組裝圖	391	-	-	-	-	-	新增				
CW-PLBG06SL(1)	單元件組節點圖	392	-	-	-	-	-	新增				
CW-PLBG06SL(2)	單元件組裝圖數據表	393	-	-	-	-	-	新增				
X85976-01SLR	生邊企加工圖	394	-	-	-	-	-	新增				
X85976-02SLL	生邊企加工圖	395	-	-	-	-	-	新增				
X85973-03SL	生公企加工圖	396	-	-	-	-	-	新增				
X85972-01SL	梗母企加工圖	397	-	-	-	-	-	新增				
X85983-02Z-111S	雙梗中橫料加工圖	398	-	-	-	-	-	新增				
X85985-03L-06S	上生下梗中橫加工圖	399	-	-	-	-	-	新增				
X85981-03-06S	底橫料加工圖	400	-	-	-	-	-	新增				
UN-AG41ZL	20*15*3mm鋁角(轉用收背板)	401	-	-	-	-	-	新增				
UN-AG111ZR	20*15*4mm鋁角(轉用收背板)	402	-	-	-	-	-	新增				
JM3034-6	25x25x3mm鋁通	403	-	-	-	-	-	新增				

圖則登記表
DRAWING REGISTER

			接收日期 Receiving Date (適用於客戶圖則)								
工程名稱 Project Title:	延坪道住宅	年									
	T1幕牆(大貨)主企主橫&散料拆圖	月									
工程編號 Project No:	J-853	日									
分發予 Distributed To			發出日期 Issued Date								
		年	22	22	22	22	22	22				
		月	6	7	7	8	9	11				
		日	27	18	22	13	14	28				

圖則編號 Drg. No.	圖則名稱 Drawing Title		修訂編號 Revision No.									
UN-BM6	單玻骨加工圖	404	-	-	-	-	-	新增				
UN-BM6R	單玻骨加工圖	405	-	-	-	-	-	新增				
UN-BM41Z	單玻線加工圖	406	-	-	-	-	-	新增				
X85991-111L	轉角生玻骨(單玻)	407	-	-	-	-	-	新增				
X85991-111R	轉角生玻骨(單玻)	408	-	-	-	-	-	新增				

LEGEND :

R.S. = RESTRAINT SOCKET

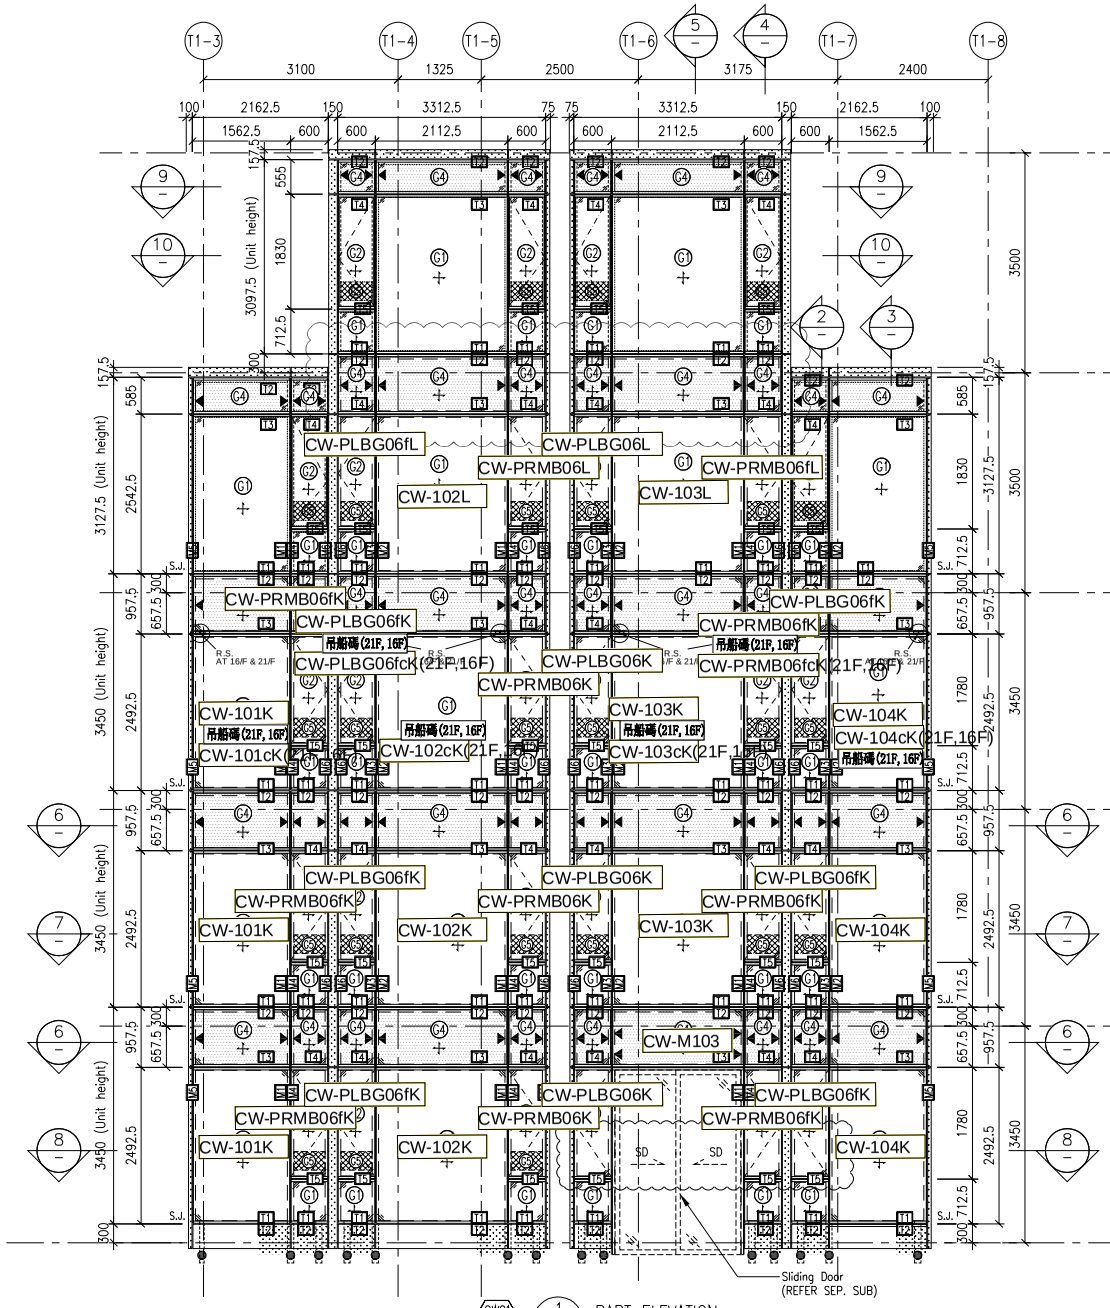

CW01 / T1 — 1 — PART ELEVATION FOR CURTAIN WALL

6 — PART PLAN FOR CURTAIN WALL

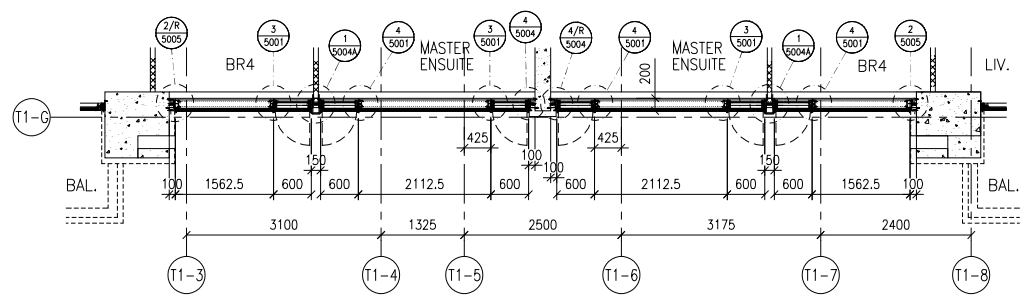

7 — PART PLAN FOR CURTAIN WALL

25/F S.F.L.
23/F S.F.L.
22/F S.F.L.
7~21/F S.F.L.
6/F S.F.L.
5/F S.F.L.

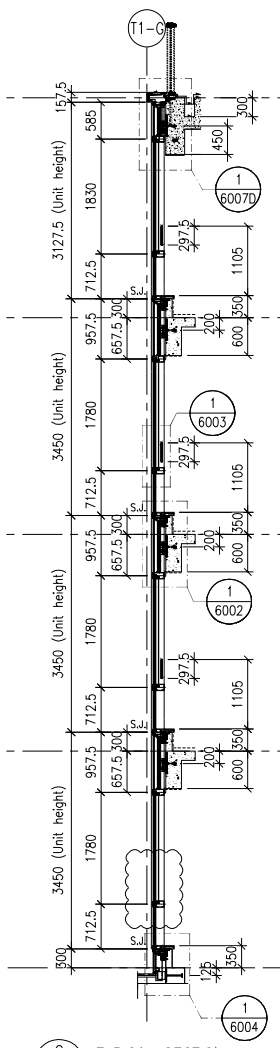

2 — TYPICAL SECTION FOR CURTAIN WALL

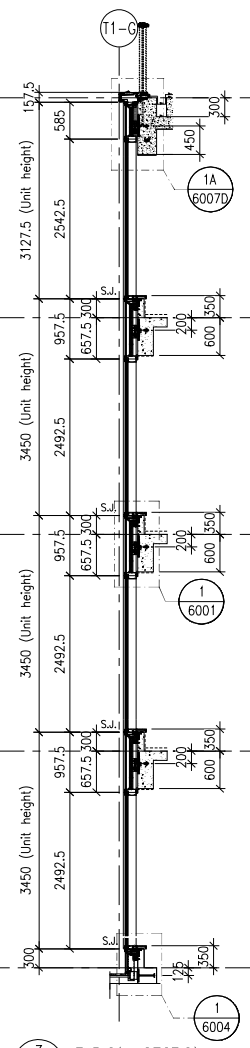

3 — TYPICAL SECTION FOR CURTAIN WALL

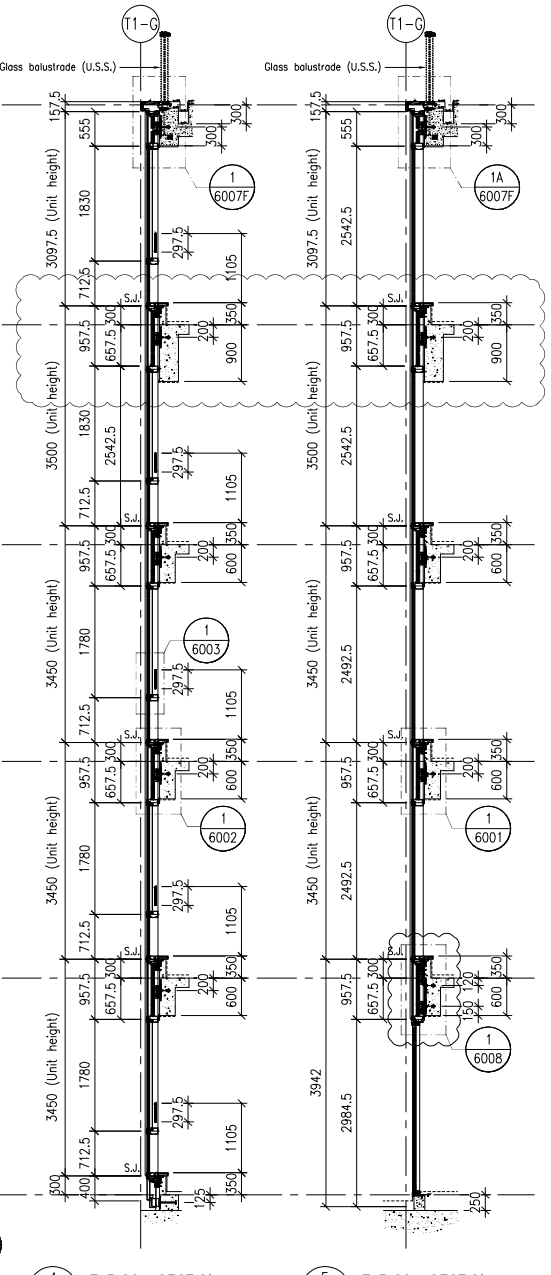

4 — TYPICAL SECTION FOR CURTAIN WALL

5 — TYPICAL SECTION FOR CURTAIN WALL

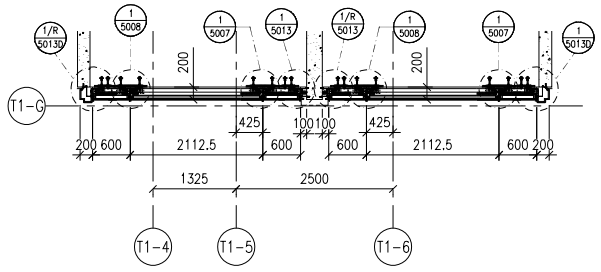

9 — PART PLAN FOR CURTAIN WALL

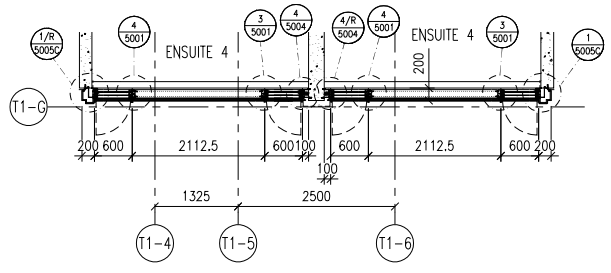

10 — PART PLAN FOR CURTAIN WALL

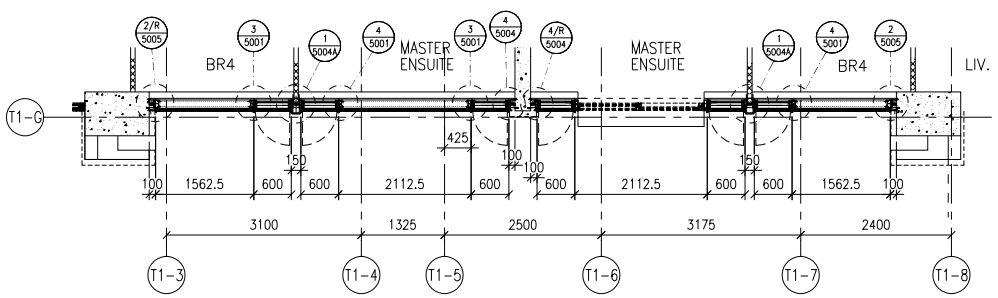

8 — PART PLAN FOR CURTAIN WALL

FLOOR LEVEL (S.F.L.)

FLOOR	LEVEL
R/F	+210.00
25/F	+206.50
23/F	+203.00
22/F	+199.50
21/F	+196.05
20/F	+192.60
19/F	+189.15
18/F	+185.70
17/F	+182.25
16/F	+178.80
15/F	+175.35
12/F	+171.90
11/F	+168.45
10/F	+165.00
9/F	+161.55
8/F	+158.10
7/F	+154.65
6/F	+151.20
5/F	+147.75

- STONE CLADDING (BY OTHERS)

LEGEND:

- 10mm HEAT STRENGTHENED GLASS (OUTER) + 12mm AIR SPACE +12mm THK. TEMPERED CLEAR GLASS (INNER)
- 10mm HEAT STRENGTHENED GLASS (OUTER) + 12mm AIR SPACE +10mm THK. TEMPERED CLEAR GLASS (INNER)
- 12mm THK. HEAT STRENGTHENED GLASS & 2mm THK. ALUM. BACKPAN (SPANDREL GLASS)
- 12mm THK. CLEAR TEMPERED GLASS (INTERNAL PROTECTIVE BARRIER)
- 3mm THK. ALUM. CLADDING
- S.J. — STACK JOINT (WIND LOAD)
- AE01 — ALUM. EXTRUSION DIE NO.
- ▲ — SUPPORT POINT (WIND LOAD + DEAD LOAD)
- ● — SUPPORT POINT (WIND LOAD)

B.D. REF :

CLIENT :

SHIMAO GROUP HOLDINGS LIMITED

ARCHITECT : WONG TUNG & PARTNERS LIMITED ARCHITECTS & PLANNERS

MAIN CONTRACTOR : 協興建築有限公司 HIP HING CONSTRUCTION CO LTD

STRUCTURAL ENGINEER : C M WONG & ASSOCIATES LTD 黃志明建築工程師有限公司

FACADE CONSULTANT: MEINHARDT

NOTE :

1. ALL DIMENSIONS ARE IN mm.
2. ALL ELEVATIONS ARE VIEWED FROM OUTSIDE.
3. ALL DIMENSIONS TO BE VERIFIED ON SITE BEFORE FABRICATION.

LEGEND :

X1 — DETAIL MARK NO.
X001 — REFER SHEET NO.

1. F.F.L. -- FINISHED FLOOR LEVEL
2. S.F.L. -- STRUCTURAL FLOOR LEVEL
3. (/R) -- HANDED DETAIL

NO.	DATE	REVISED	BY
A	02-10-2021	REVISION SUBJECT TO ARCH. COMMENT	

JOB NO. : J-853

PROJECT :
PROPOSED RESIDENTIAL DEVELOPMENT AT N.K.I.L. 6542
YIN PING ROAD
KOWLOON

TITLE :
PART ELEVATION OF CURTAIN WALL AT TOWER 1

DATE : 18-MAR-21 | SCALE : 1:60 (A1)

DRAWN BY : LHR | CHECKED BY : -

美特鋁質有限公司 MIDI ALUMINIUM FABRICATOR LTD.
Units 6-8, Sunray Industrial Centre, 1/F
610 Cha Kwo Ling Road, Kowloon
Tel:23489211-4 Fax:(852)27727666

DWG NO. : J853-BD-CW-4101 | REV. : C

LEGEND :
R.S. = RESTRAINT SOCKET

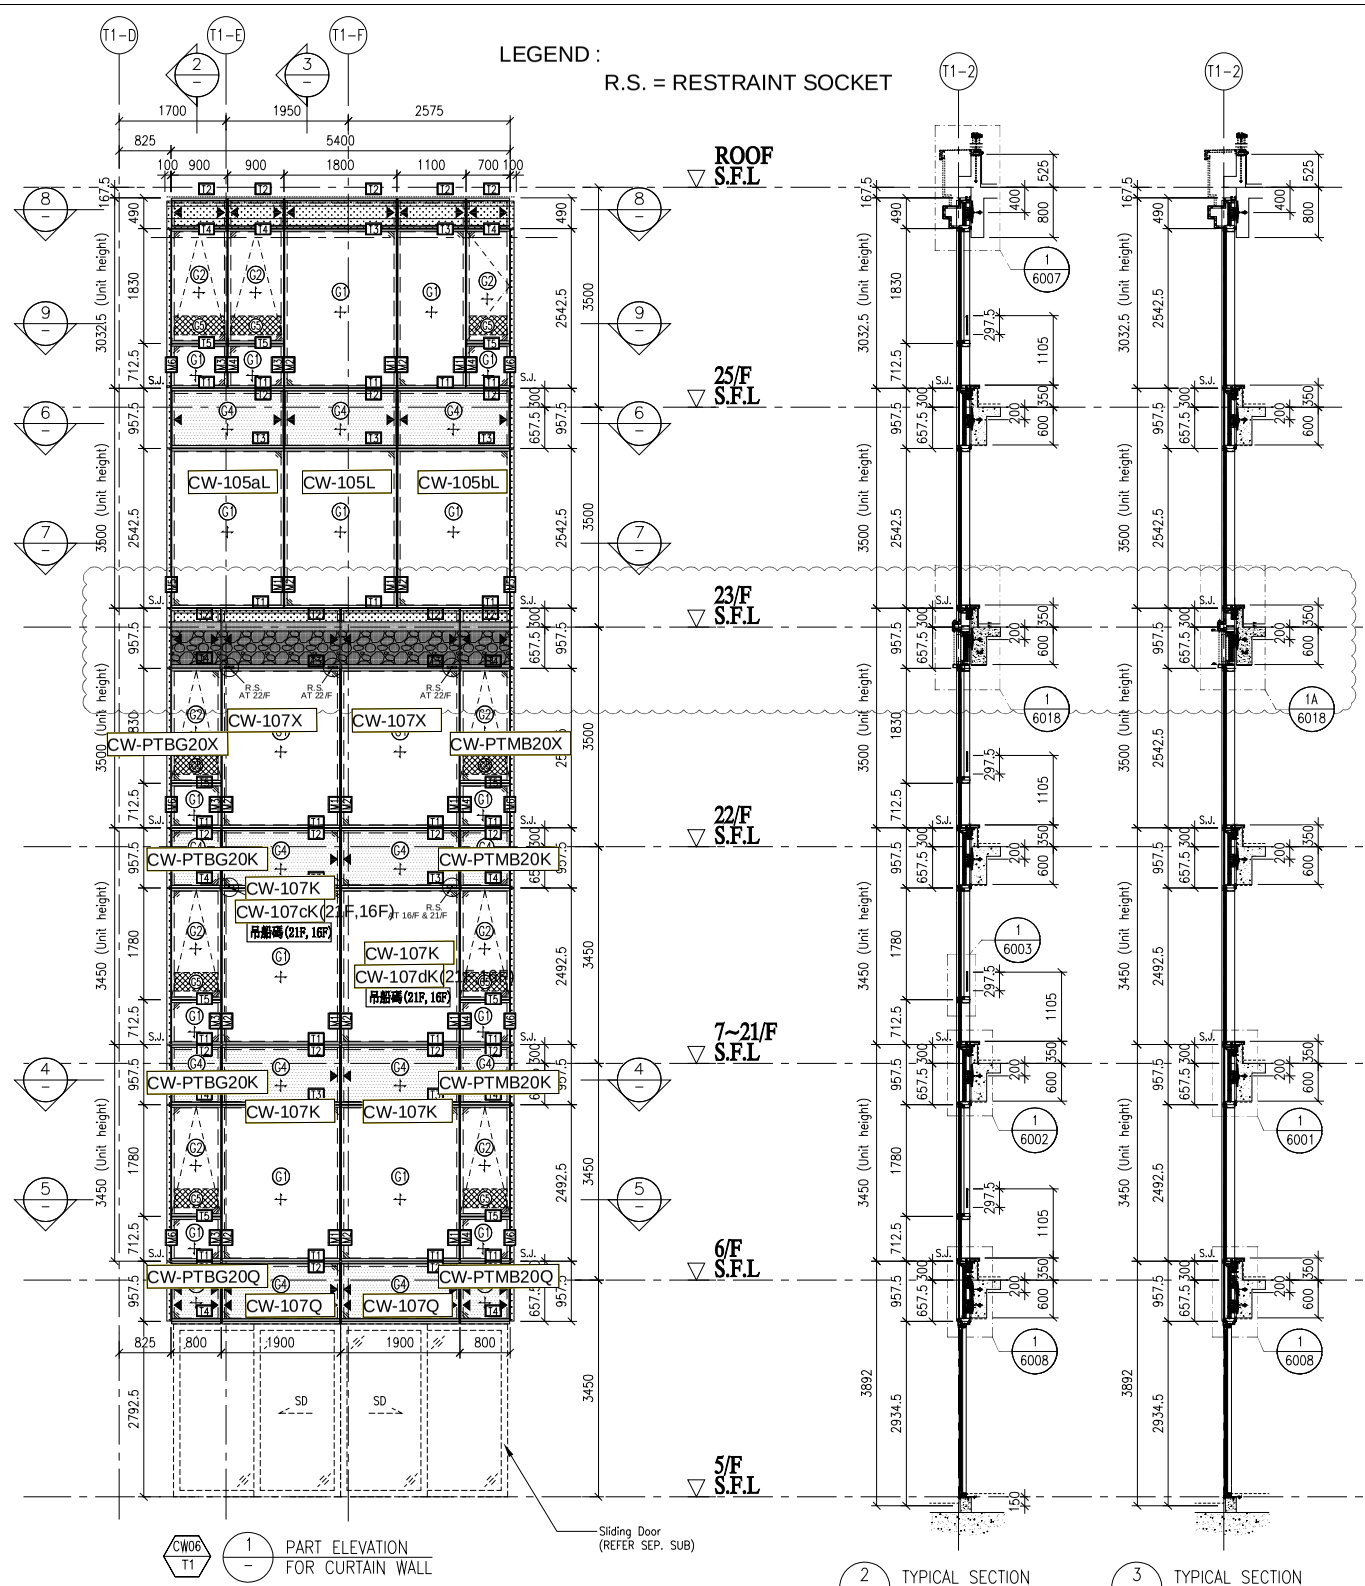

CW06 T1 — 1 — PART ELEVATION FOR CURTAIN WALL

2 — TYPICAL SECTION FOR CURTAIN WALL

3 — TYPICAL SECTION FOR CURTAIN WALL

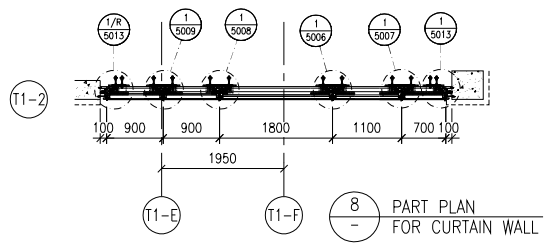

8 — PART PLAN FOR CURTAIN WALL

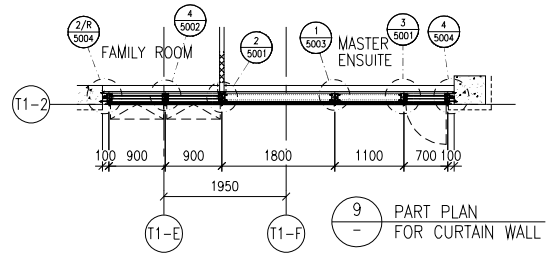

9 — PART PLAN FOR CURTAIN WALL

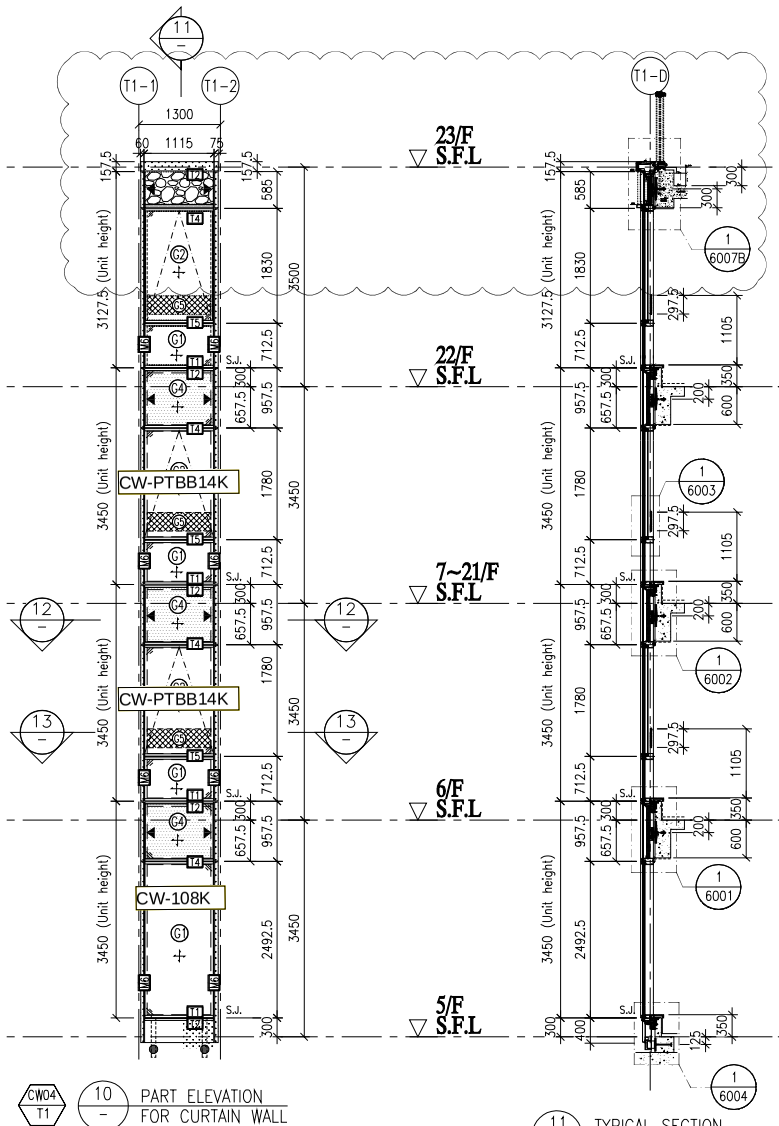

CW04 T1 — 10 — PART ELEVATION FOR CURTAIN WALL

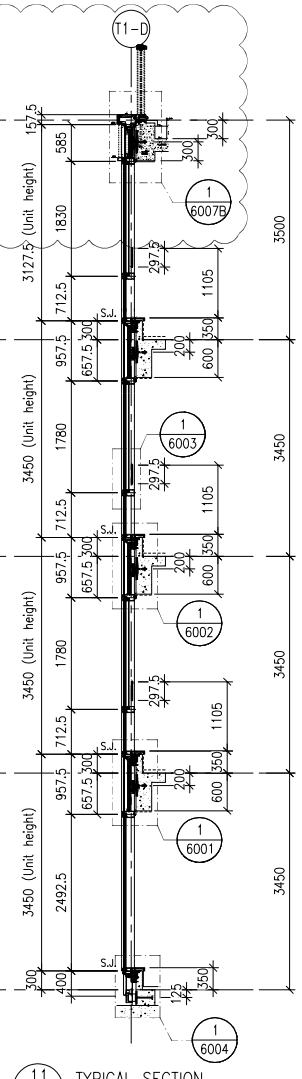

11 — TYPICAL SECTION FOR CURTAIN WALL

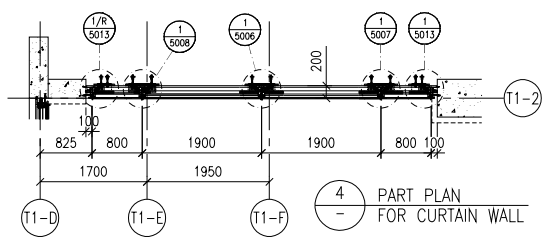

4 — PART PLAN FOR CURTAIN WALL

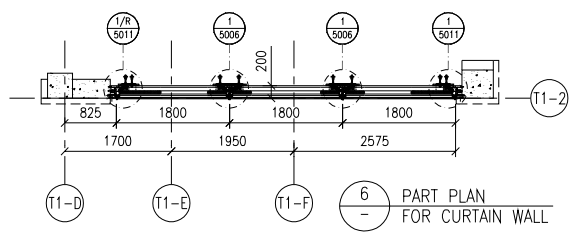

6 — PART PLAN FOR CURTAIN WALL

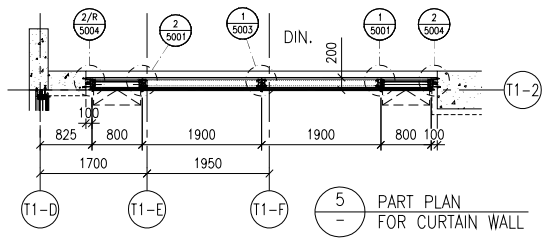

5 — PART PLAN FOR CURTAIN WALL

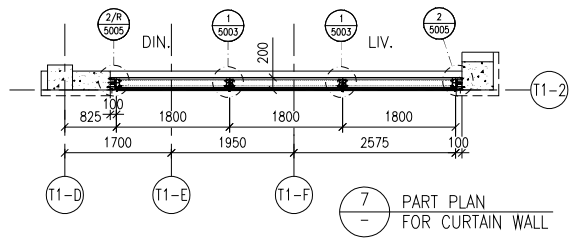

7 — PART PLAN FOR CURTAIN WALL

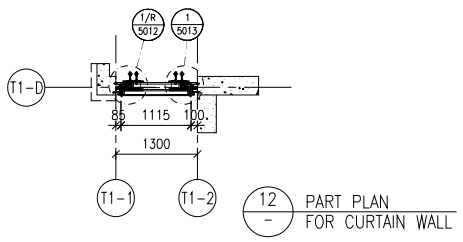

12 — PART PLAN FOR CURTAIN WALL

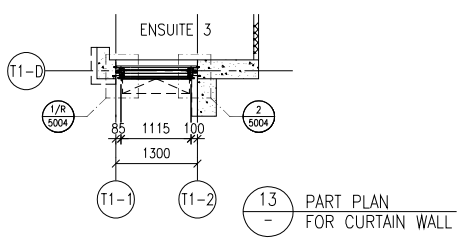

13 — PART PLAN FOR CURTAIN WALL

FLOOR LEVEL (S.F.L.)

FLOOR	LEVEL
ROOF	+210.00
25/F	+206.50
23/F	+203.00
22/F	+199.50
21/F	+196.05
20/F	+192.60
19/F	+189.15
18/F	+185.70
17/F	+182.25
16/F	+178.80
15/F	+175.35
12/F	+171.90
11/F	+168.45
10/F	+165.00
9/F	+161.55
8/F	+158.10
7/F	+154.65
6/F	+151.20
5/F	+147.75

- STONE CLADDING (BY OTHERS)

LEGEND:
- G1 — 10mm HEAT STRENGTHENED GLASS (OUTER) + 12mm AIR SPACE +12mm THK. TEMPERED CLEAR GLASS (INNER)
- G2 — 10mm HEAT STRENGTHENED GLASS (OUTER) + 12mm AIR SPACE +10mm THK. TEMPERED CLEAR GLASS (INNER)
- G4 — 12mm THK. HEAT STRENGTHENED GLASS & 2mm THK. ALUM. BACKPAN (SPANDREL GLASS)
- G5 — 12mm THK. CLEAR TEMPERED GLASS (INTERNAL PROTECTIVE BARRIER)
- 3mm THK. ALUM. CLADDING
- S.J. — STACK JOINT (WIND LOAD)
- AE01 — ALUM. EXTRUSION DIE NO.
- ▲ — SUPPORT POINT (WIND LOAD + DEAD LOAD)
- ● — SUPPORT POINT (WIND LOAD)

B.D. REF :

CLIENT :
SHIMAO GROUP HOLDINGS LIMITED

ARCHITECT :
WONG TUNG & PARTNERS LIMITED
ARCHITECTS & PLANNERS

MAIN CONTRACTOR :
協興建築有限公司
HIP HING CONSTRUCTION CO LTD

STRUCTURAL ENGINEER :
C M WONG & ASSOCIATES LTD
黃志明建築工程師有限公司

FACADE CONSULTANT:
MEINHARDT

NOTE :
1. ALL DIMENSIONS ARE IN mm.
2. ALL ELEVATIONS ARE VIEWED FROM OUTSIDE.
3. ALL DIMENSIONS TO BE VERIFIED ON SITE BEFORE FABRICATION.

LEGEND :
- X1 / X001 — DETAIL MARK NO. / REFER SHEET NO.
1. F.F.L. --FINISHED FLOOR LEVEL
2. S.F.L. --STRUCTURAL FLOOR LEVEL
3. /R --REVERSED DETAIL

NO.	DATE	REVISED	BY
A	02-10-2021	REVISION SUBJECT TO ARCH. COMMENT	

JOB NO. : J-853

PROJECT :
PROPOSED RESIDENTIAL DEVELOPMENT AT N.K.I.L. 6542
YIN PING ROAD
KOWLOON

TITLE :
PART ELEVATION FOR CURTAIN WALL AT TOWER 1

DATE : 18-MAR-21 | SCALE : 1:60 (A1)

DRAWN BY : LHR | CHECKED BY :

美特鋁質有限公司
MIDI ALUMINIUM FABRICATOR LTD.
Units 6-8, Sunray Industrial Centre, 1/F
610 Cha Kwo Ling Road, Kowloon
Tel:23489211-4 Fax:(852)27727666

DWG NO. : J853-SD-CW-4102 | REV. : B

LEGEND :
R.S. = RESTRAINT SOCKET

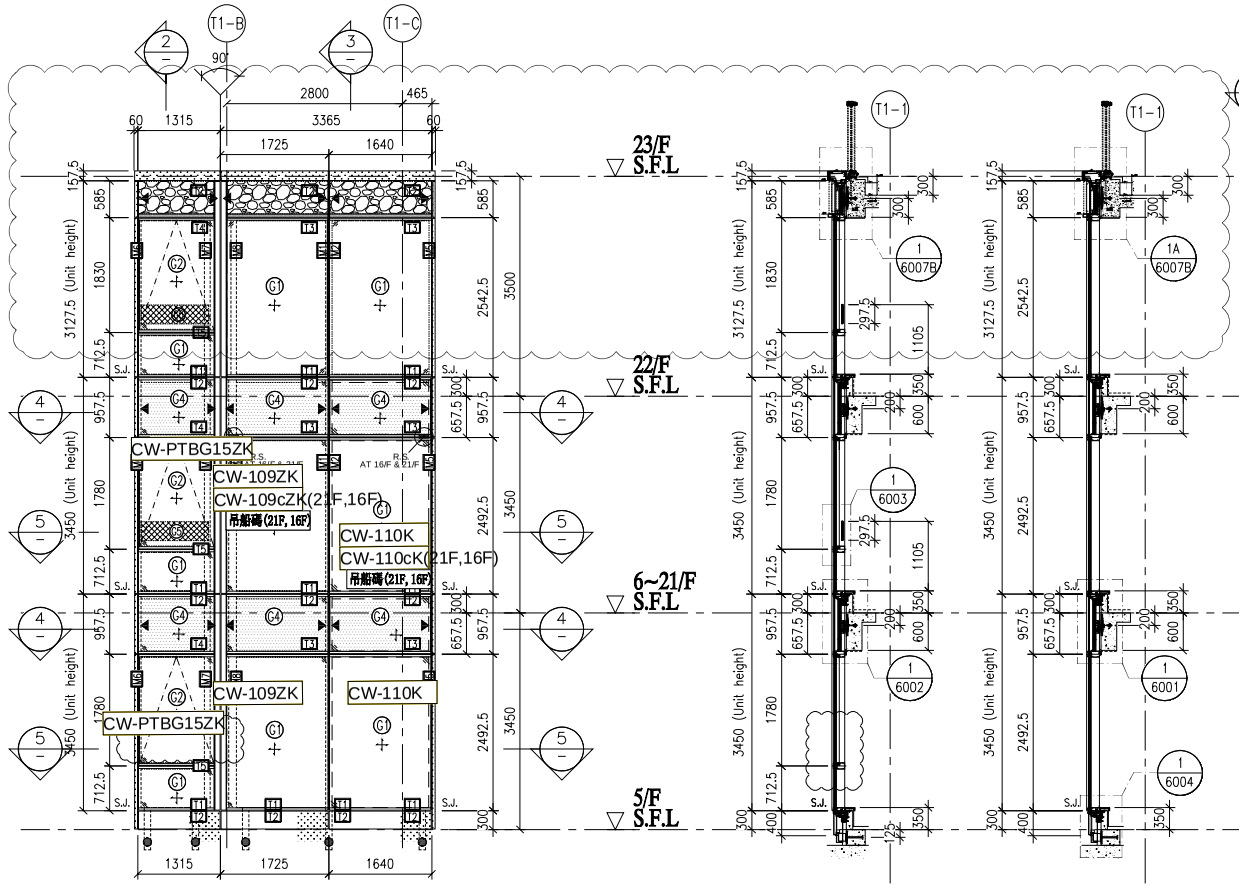

CW05 T1 — 1 — PART ELEVATION FOR CURTAIN WALL

2 — TYPICAL SECTION FOR CURTAIN WALL

3 — TYPICAL SECTION FOR CURTAIN WALL

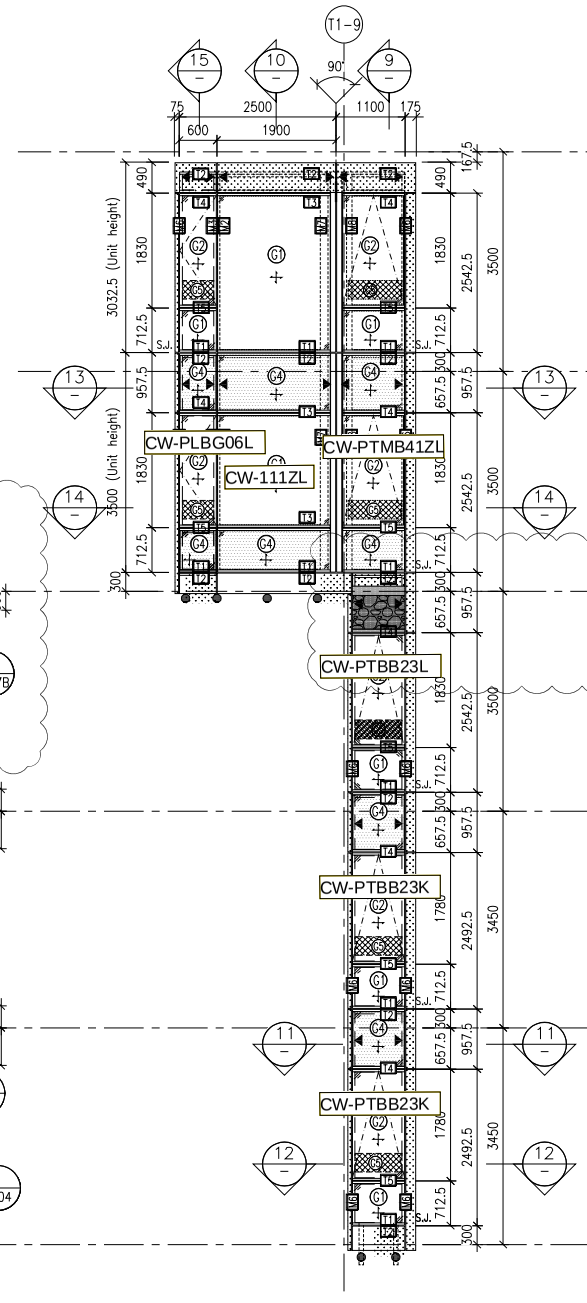

CW08 T1 — 8 — PART ELEVATION FOR CURTAIN WALL

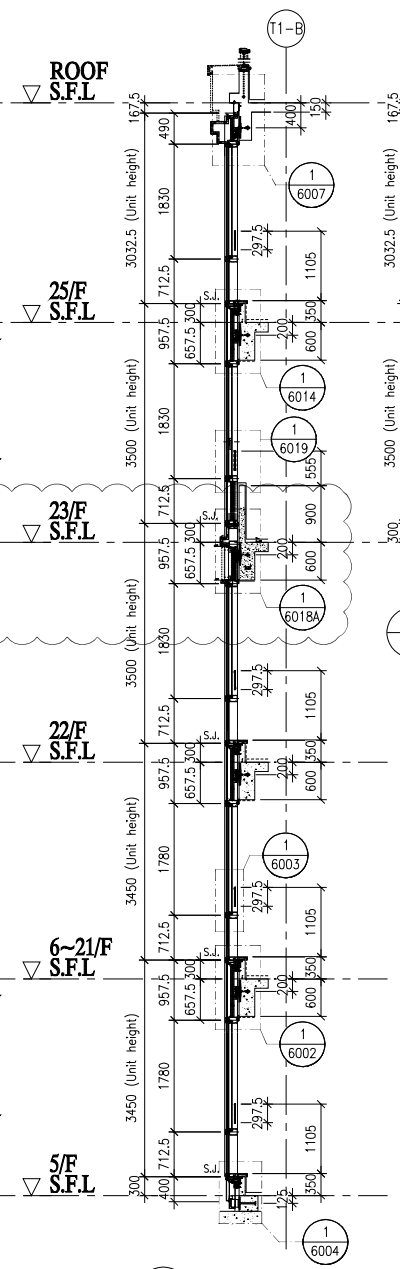

9 — TYPICAL SECTION FOR CURTAIN WALL

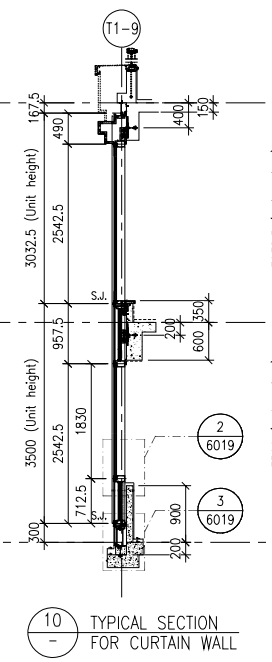

10 — TYPICAL SECTION FOR CURTAIN WALL

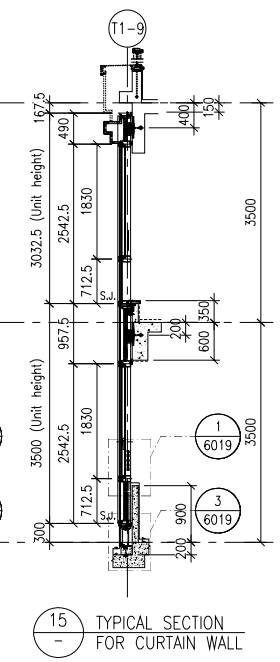

15 — TYPICAL SECTION FOR CURTAIN WALL

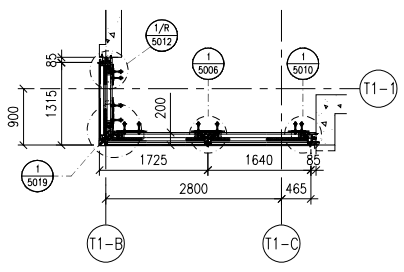

4 — PART PLAN FOR CURTAIN WALL

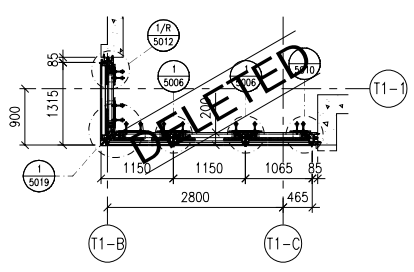

6 — PART PLAN FOR CURTAIN WALL

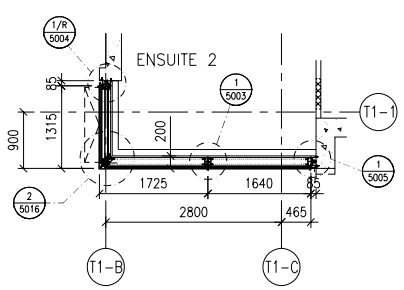

5 — PART PLAN FOR CURTAIN WALL

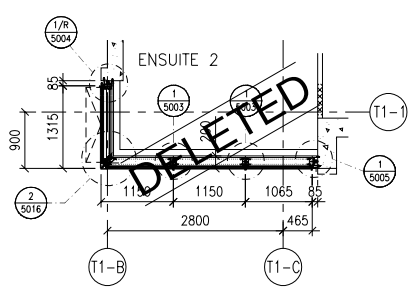

7 — PART PLAN FOR CURTAIN WALL

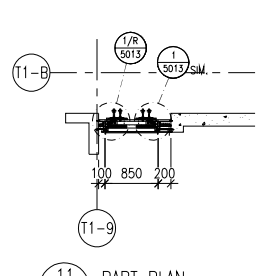

11 — PART PLAN FOR CURTAIN WALL

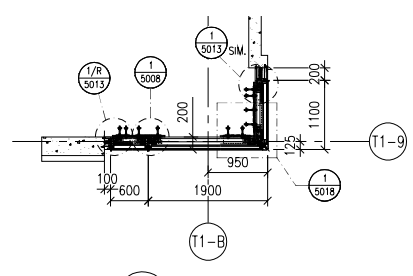

13 — PART PLAN FOR CURTAIN WALL

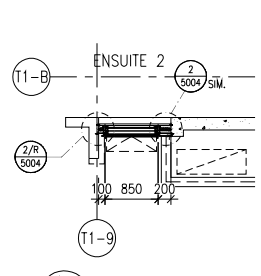

12 — PART PLAN FOR CURTAIN WALL

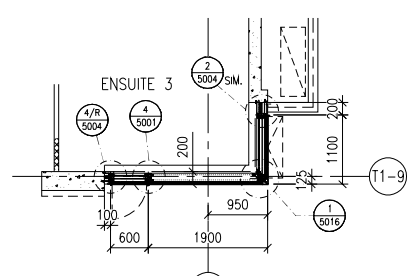

14 — PART PLAN FOR CURTAIN WALL

FLOOR LEVEL (S.F.L.)

FLOOR	LEVEL
ROOF	+210.00
25/F	+206.50
23/F	+203.00
22/F	+199.50
21/F	+196.05
20/F	+192.60
19/F	+189.15
18/F	+185.70
17/F	+182.25
16/F	+178.80
15/F	+175.35
12/F	+171.90
11/F	+168.45
10/F	+165.00
9/F	+161.55
8/F	+158.10
7/F	+154.65
6/F	+151.20
5/F	+147.75

- STONE CLADDING (BY OTHERS)

LEGEND:
- G1+ — 10mm HEAT STRENGTHENED GLASS (OUTER) + 12mm AIR SPACE +12mm THK. TEMPERED CLEAR GLASS (INNER)
- G2+ — 10mm HEAT STRENGTHENED GLASS (OUTER) + 12mm AIR SPACE +10mm THK. TEMPERED CLEAR GLASS (INNER)
- G4+ — 12mm THK. HEAT STRENGTHENED GLASS & 2mm THK. ALUM. BACKPAN (SPANDREL GLASS)
- G3 — 12mm THK. CLEAR TEMPERED GLASS (INTERNAL PROTECTIVE BARRIER)
- 3mm THK. ALUM. CLADDING
- S.J. — STACK JOINT (WIND LOAD)
- AE01 — ALUM. EXTRUSION DIE NO.
- ▲ — SUPPORT POINT (WIND LOAD + DEAD LOAD)
- ● — SUPPORT POINT (WIND LOAD)

B.D. REF :

CLIENT :
SHIMAO GROUP HOLDINGS LIMITED

ARCHITECT :
WONG TUNG & PARTNERS LIMITED
ARCHITECTS & PLANNERS

MAIN CONTRACTOR :
協興建築有限公司
HIP HING CONSTRUCTION CO LTD

STRUCTURAL ENGINEER :
C M WONG & ASSOCIATES LTD
黃志明建築工程師有限公司

FACADE CONSULTANT:
MEINHARDT

NOTE :
1. ALL DIMENSIONS ARE IN mm.
2. ALL ELEVATIONS ARE VIEWED FROM OUTSIDE.
3. ALL DIMENSIONS TO BE VERIFIED ON SITE BEFORE FABRICATION.

LEGEND :
X1 / X001 — DETAIL MARK NO. / REFER SHEET NO.
1. F.F.L. -- FINISHED FLOOR LEVEL
2. S.F.L. -- STRUCTURAL FLOOR LEVEL
3. /R -- REVERSED DETAIL

NO.	DATE	REVISED	BY
A	02-10-2021	REVISION SUBJECT TO ARCH. COMMENT	

JOB NO. : J-853

PROJECT :
PROPOSED RESIDENTIAL DEVELOPMENT AT N.K.I.L. 6542 YIN PING ROAD KOWLOON

TITLE :
PART ELEVATION FOR CURTAIN WALL AT TOWER 1

DATE : 18-MAR-21	SCALE : 1:60 (A1)
DRAWN BY : LHR	CHECKED BY :

美特鋁質有限公司
MIDI ALUMINIUM FABRICATOR LTD.
Units 6-8, Sunray Industrial Centre, 1/F
610 Cha Kwo Ling Road, Kowloon
Tel:23489211-4 Fax:(852)27727666

DWG NO. : J853-SD-CW-4103 | REV. : B

LEGEND :

R.S. = RESTRAINT SOCKET

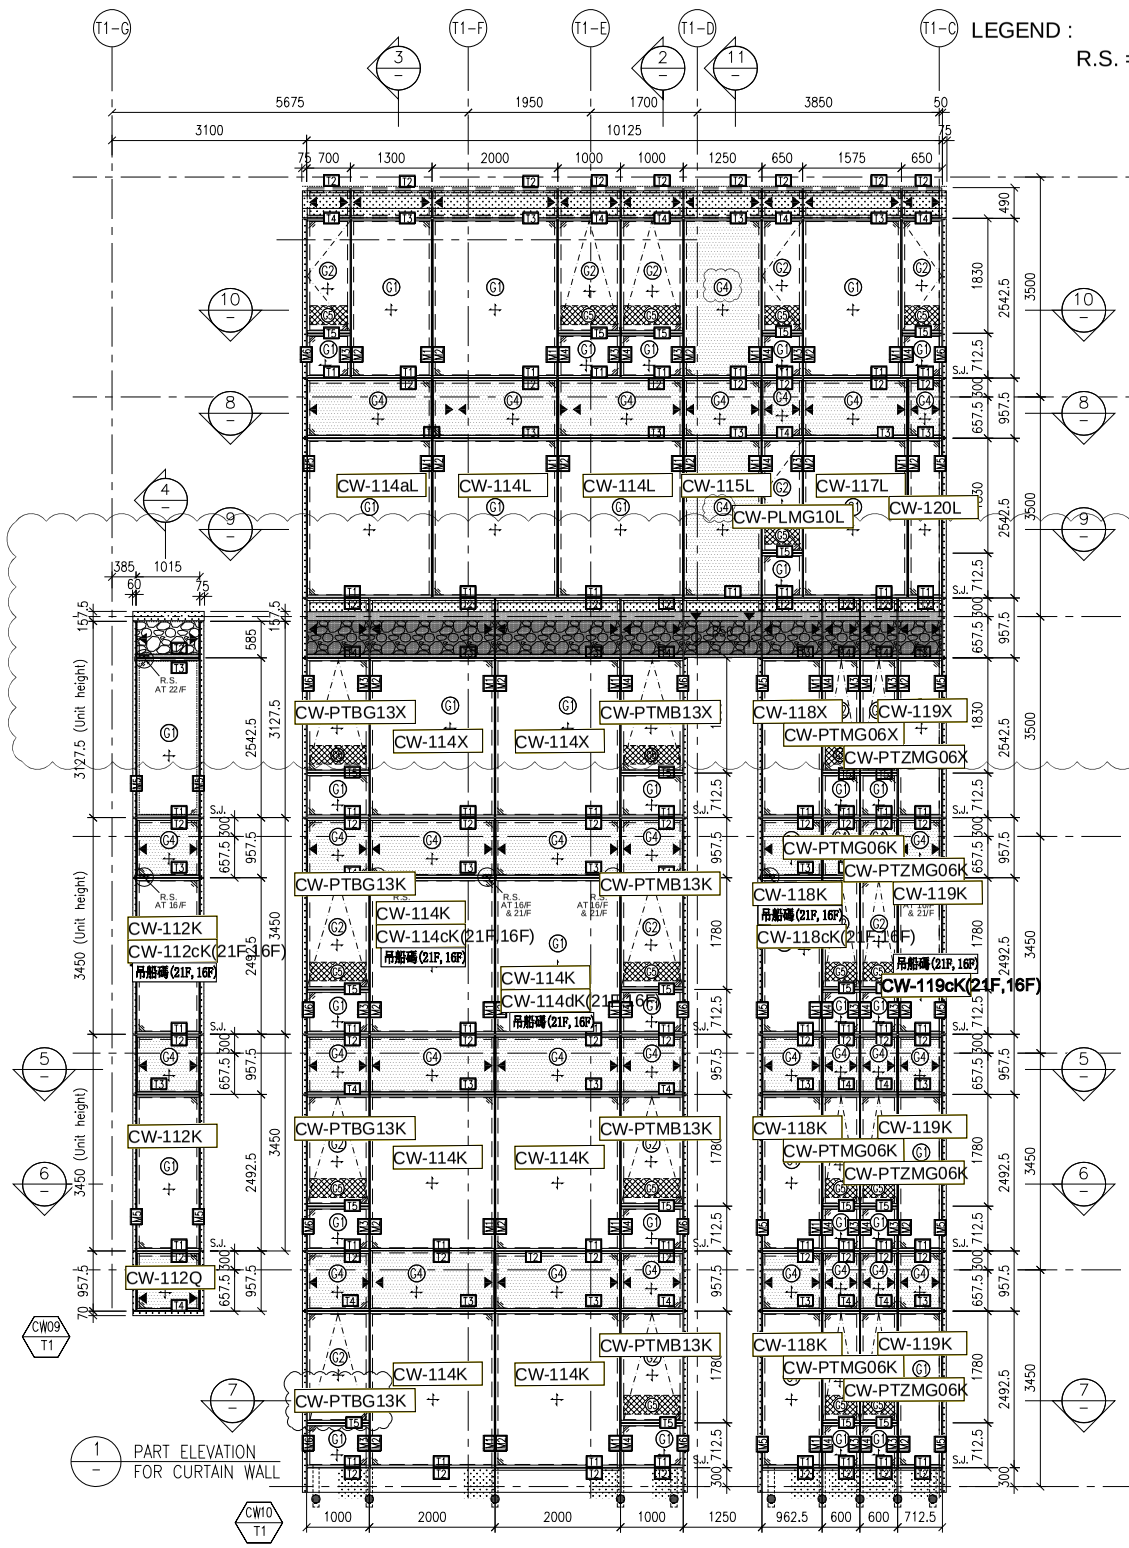

1 PART ELEVATION FOR CURTAIN WALL

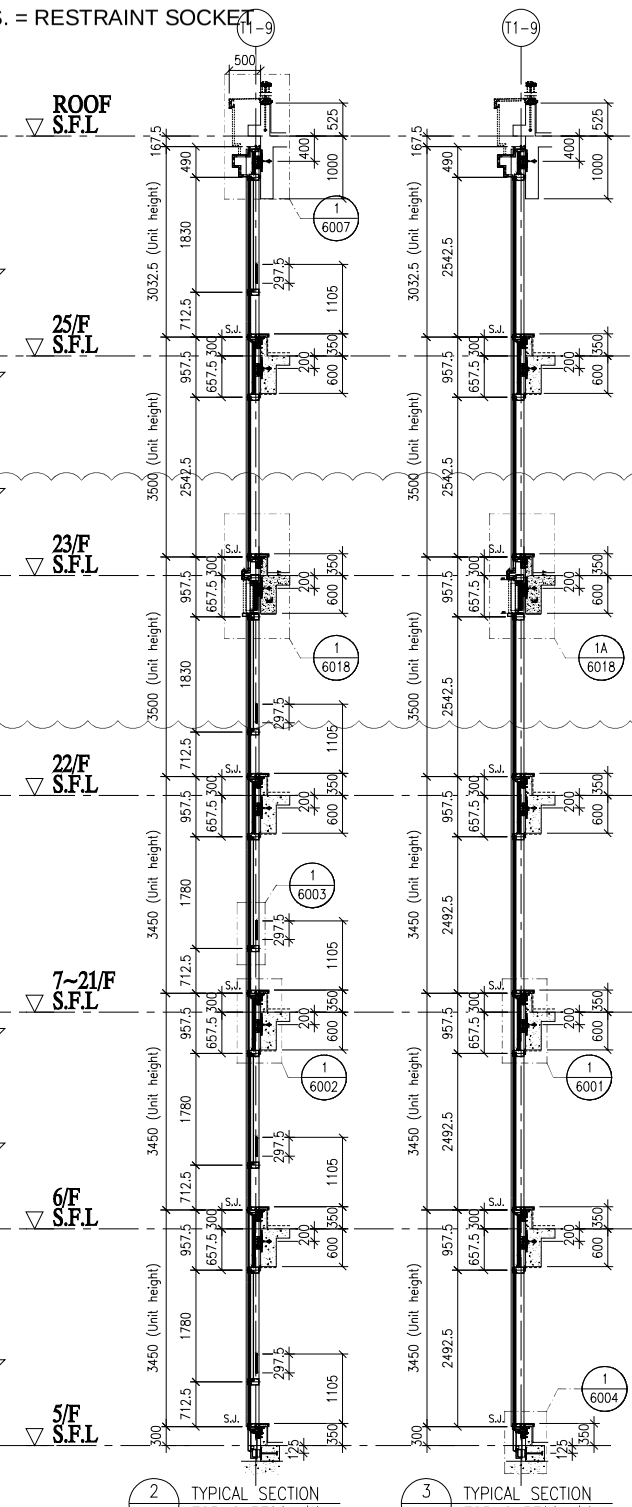

2 TYPICAL SECTION FOR CURTAIN WALL

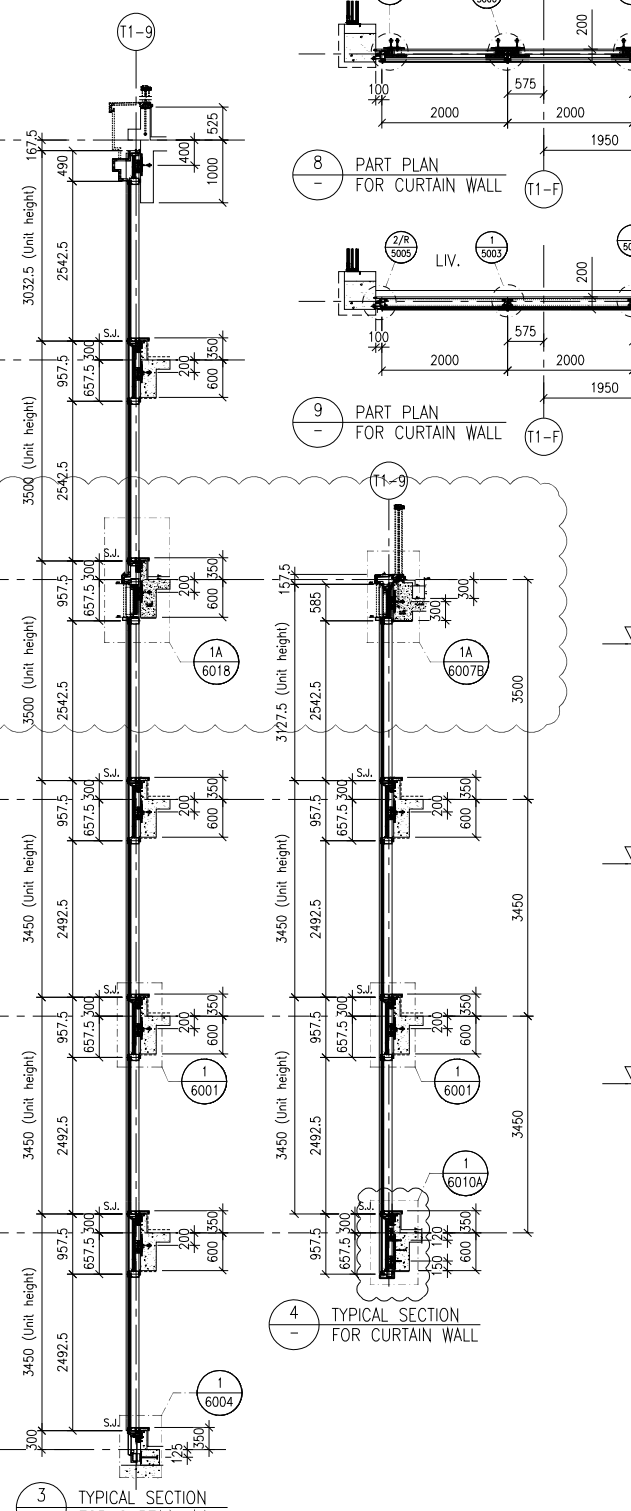

3 TYPICAL SECTION FOR CURTAIN WALL

4 TYPICAL SECTION FOR CURTAIN WALL

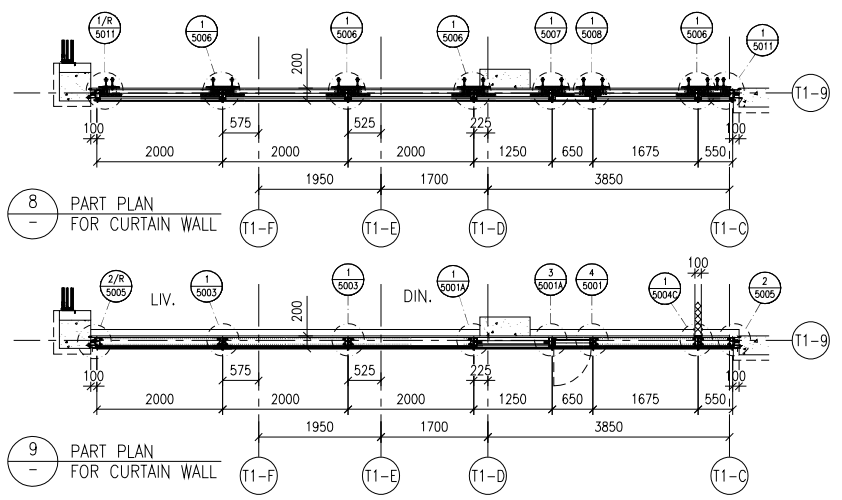

8 PART PLAN FOR CURTAIN WALL

9 PART PLAN FOR CURTAIN WALL

5 PART PLAN FOR CURTAIN WALL

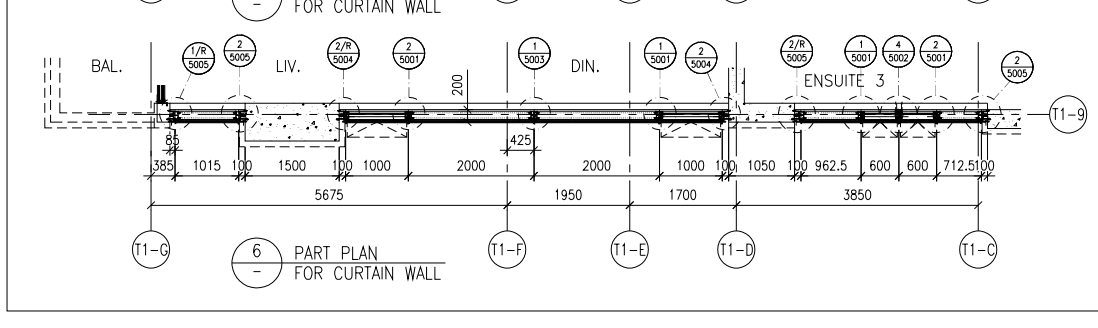

6 PART PLAN FOR CURTAIN WALL

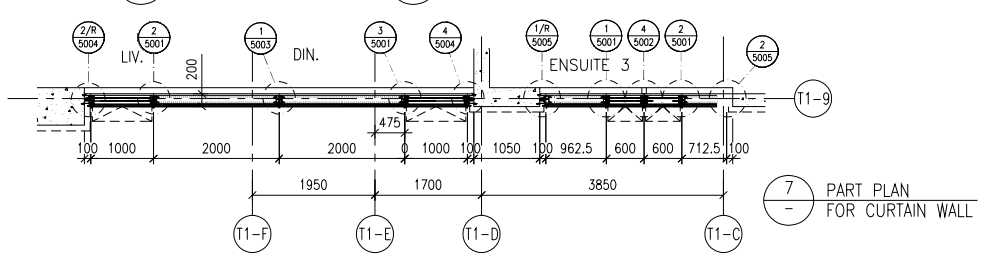

7 PART PLAN FOR CURTAIN WALL

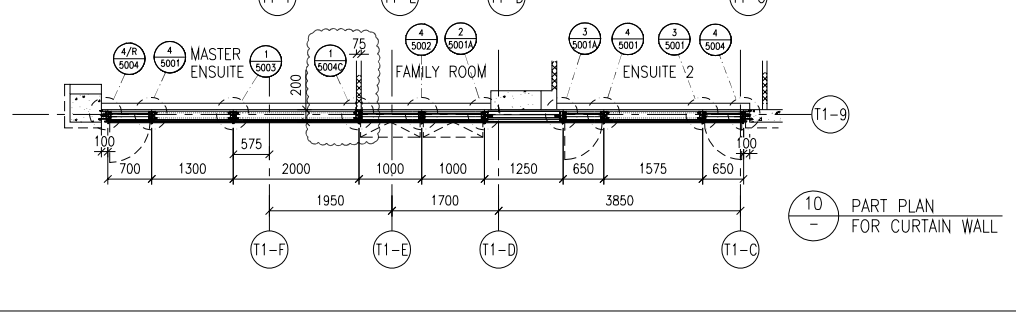

10 PART PLAN FOR CURTAIN WALL

FLOOR LEVEL (S.F.L.)

FLOOR	LEVEL
ROOF	+210.00
25/F	+206.50
23/F	+203.00
22/F	+199.50
21/F	+196.05
20/F	+192.60
19/F	+189.15
18/F	+185.70
17/F	+182.25
16/F	+178.80
15/F	+175.35
12/F	+171.90
11/F	+168.45
10/F	+165.00
9/F	+161.55
8/F	+158.10
7/F	+154.65
6/F	+151.20
5/F	+147.75

- STONE CLADDING (BY OTHERS)

LEGEND:

- G1 – 10mm HEAT STRENGTHENED GLASS (OUTER) + 12mm AIR SPACE +12mm THK. TEMPERED CLEAR GLASS (INNER)
- G2 – 10mm HEAT STRENGTHENED GLASS (OUTER) + 12mm AIR SPACE +10mm THK. TEMPERED CLEAR GLASS (INNER)
- G4 – 12mm THK. HEAT STRENGTHENED GLASS & 2mm THK. ALUM. BACKPAN (SPANDREL GLASS)
- 12mm THK. CLEAR TEMPERED GLASS (INTERNAL PROTECTIVE BARRIER)
- 3mm THK. ALUM. CLADDING
- S.J. – STACK JOINT (WIND LOAD)
- AE01 – ALUM. EXTRUSION DIE NO.
- ▲ – SUPPORT POINT (WIND LOAD + DEAD LOAD)
- ● – SUPPORT POINT (WIND LOAD)

B.D. REF :

CLIENT :

SHIMAO GROUP HOLDINGS LIMITED

ARCHITECT : WONG TUNG & PARTNERS LIMITED ARCHITECTS & PLANNERS

MAIN CONTRACTOR : 協興建築有限公司 HIP HING CONSTRUCTION CO LTD

STRUCTURAL ENGINEER : C M WONG & ASSOCIATES LTD 黃志明建築工程師有限公司

FACADE CONSULTANT: MEINHARDT

NOTE :

1. ALL DIMENSIONS ARE IN mm.
2. ALL ELEVATIONS ARE VIEWED FROM OUTSIDE.
3. ALL DIMENSIONS TO BE VERIFIED ON SITE BEFORE FABRICATION.

LEGEND :

X1 — DETAIL MARK NO.
X001 — REFER SHEET NO.

1. F.F.L. --FINISHED FLOOR LEVEL
2. S.F.L. --STRUCTURAL FLOOR LEVEL
3. (/R) --REVERSED DETAIL

NO.	DATE	REVISED	BY
A	02-10-2021	REVISION SUBJECT TO ARCH. COMMENT	

JOB NO. : J-853

PROJECT :
PROPOSED RESIDENTIAL DEVELOPMENT AT N.K.I.L. 6542 YIN PING ROAD KOWLOON

TITLE :
PART ELEVATION FOR CURTAIN WALL AT TOWER 1

DATE : 18-MAR-21 | SCALE : 1:60 (A1)

DRAWN BY : LHR | CHECKED BY :

美特鋁質有限公司 MIDI ALUMINIUM FABRICATOR LTD.
Units 6-8, Sunray Industrial Centre, 1/F
610 Cha Kwo Ling Road, Kowloon
Tel:23489211-4 Fax:(852)27727666

DWG NO. : J853-SD-CW-4104 | REV. : B

美特鋁質 有限公司
MIDI Aluminium Fabricator Ltd.

圖號	層數	數量	總數	樓層	使用位置
CW-118X	1	1	1	22F	J853-SD-CW-4104

依據EI：5161第九版施工圖修改(原:1000)分格高度尺寸
取消原位置玻璃，新增橫料與面板,裝飾鋁通 A

工程號	J853	地盤	延坪隧住宅

節點圖見: CW-118X(1)

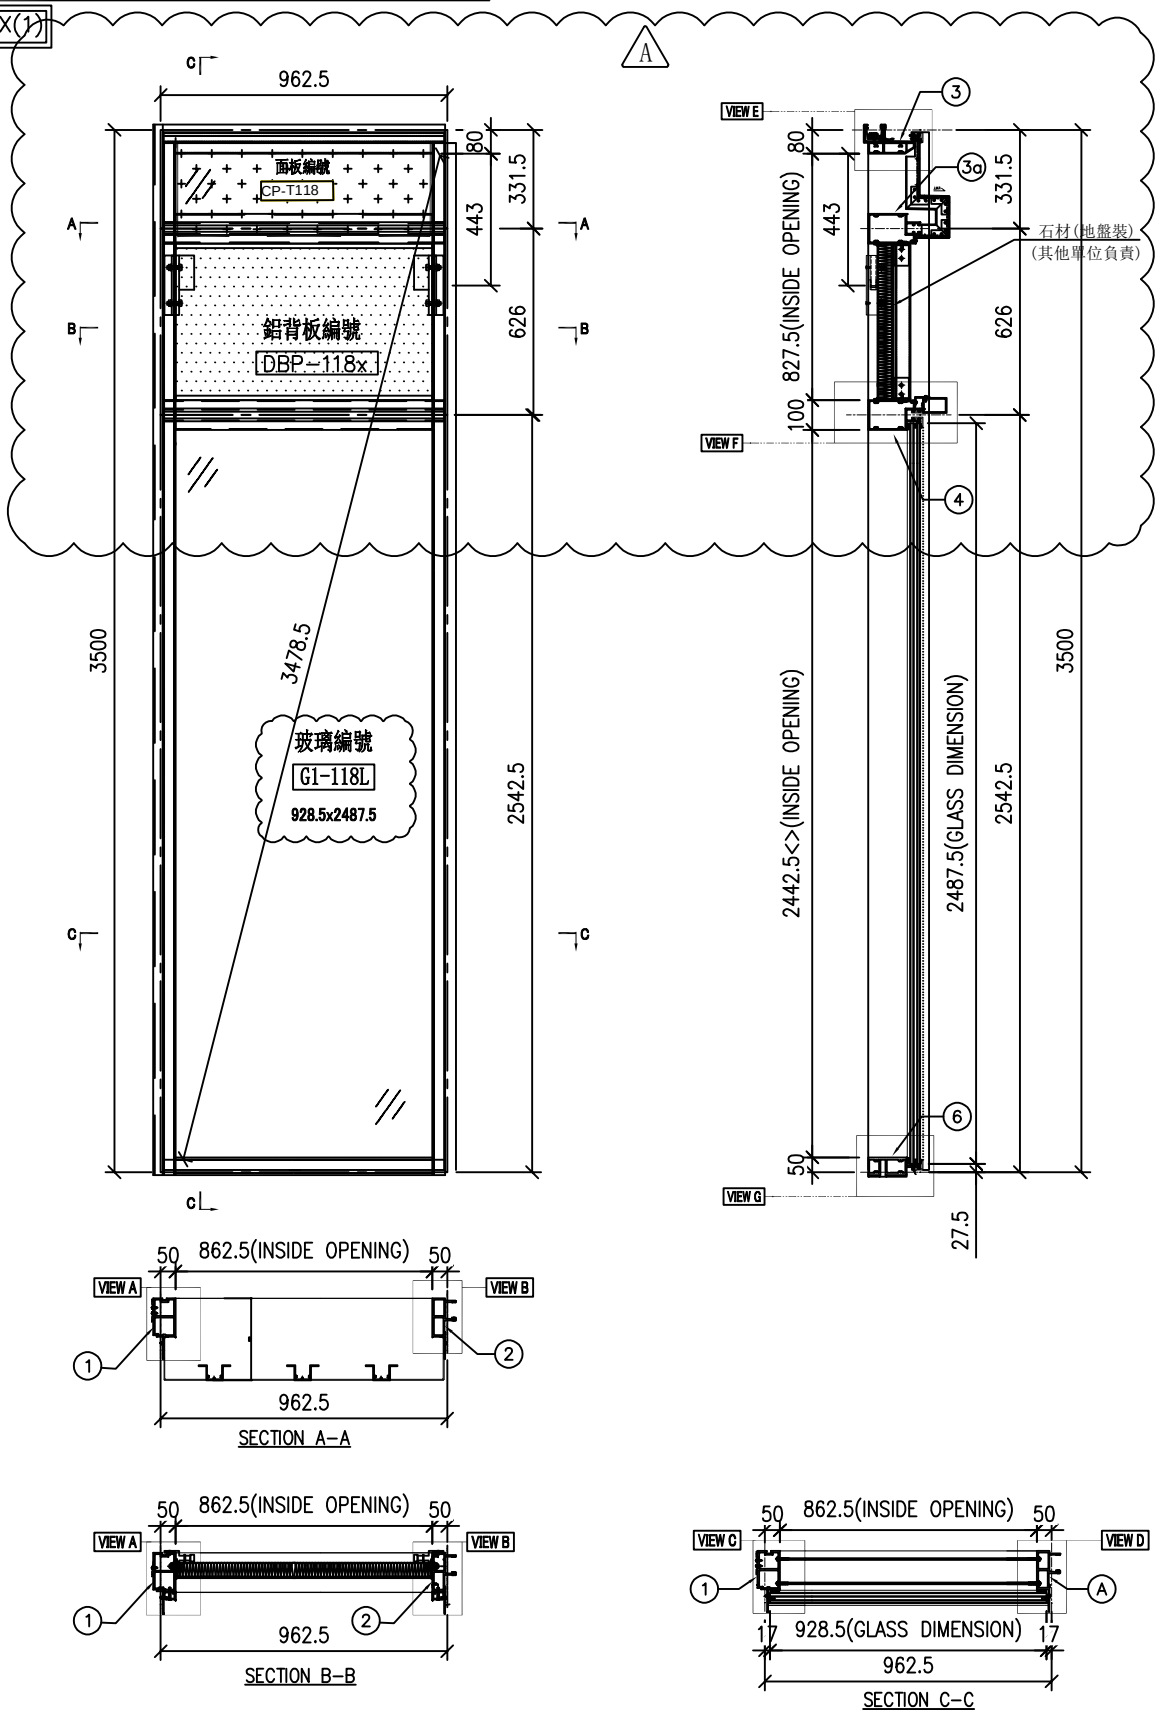

名稱	單元組裝圖	制圖	陳俊賢	2022.6.1	修改	A		
材料		復核	謝永林	2022.6.28	日期	2022.10.27		
顏色	JMQ213457(三塗)	批准	胡哥		圖號	CW-118X		

美特鋁質 有限公司
MIDI Aluminium Fabricator Ltd.

工程號	J853	地盤	延坪道住宅

依據EI: 5161第九版施工圖修改原‘H1’分格尺寸
取消原位置玻璃，新增面板 A

大樣圖見: CW-118X

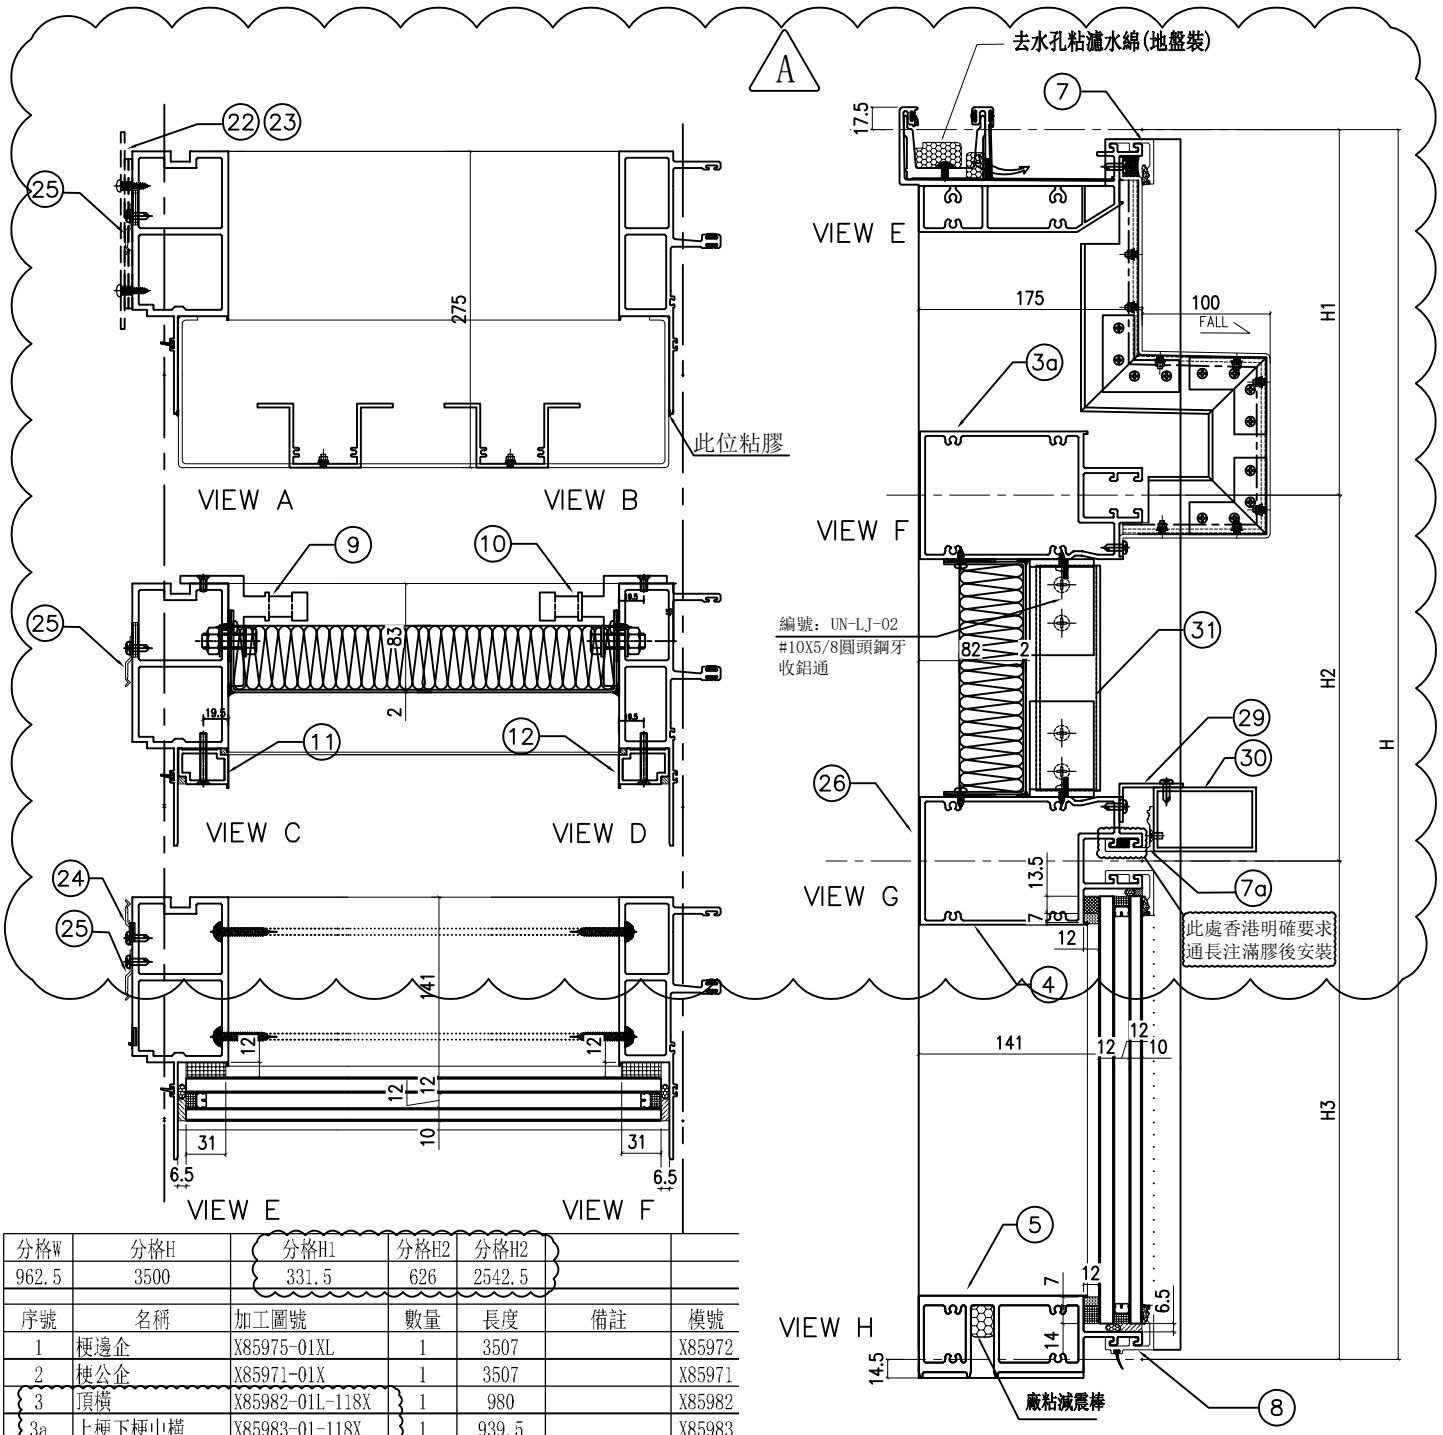

分格W	分格H	分格H1	分格H2	分格H2		
962.5	3500	331.5	626	2542.5		

序號	名稱	加工圖號	數量	長度	備註	模號
1	梗邊企	X85975-01XL	1	3507		X85972
2	梗公企	X85971-01X	1	3507		X85971
3	頂橫	X85982-01L-118X	1	980		X85982
3a	上梗下梗中橫	X85983-01-118X	1	939.5		X85983
4	上梗下梗中橫	X85983-01-118Y	1	939.5		X85983
6	底橫	X85981-01-118	1	939.5		X85981
7	扣蓋（頂）	X85989-01-118	1	940.5		X85989
7a	扣蓋	X85989-01-118X	1	940.5		X85989
8	扣蓋（底）	X85988-01-118	1	940.5		X85988
9	掛碼	KM-GM01	1	200		X85998
10	掛碼	KM-GM02	1	200		X85998
11	梗玻骨(單玻)	X85991-05L	1	525		X85991
12	梗玻骨(單玻)	X85991-05R	1	525		X85991
26	Z字碼	UN-Z01	4	50		
29	50*30*3mm鋁角	UN-LJ-118	1	940.5		
30	50*80*3mm鋁通	UN-LT-118	1	940.5		
31	50*100*3mm鋁通	UN-LT02	2	516		

配件清單名稱	顏色	數量	備注
#10x5/8"圓頭鋼牙	A4-70	22	修背板用(300mmC/C)
#14x1-1/2"圓頭鋼牙	A4-70	24	修橫料
M5x40mm平頭機絲	A4-70	6	全梗玻璃骨用
M5x12mm平頭機絲	A4-70	4	固定掛碼到企料上
M12x40mm六角螺栓	A4-70	4	企料鋁碼用(配1螺母,1平介,1彈介)
#10x5/8"圓頭鋼牙	A4-70	8	修Z字碼修橫料用)每2粒/只

名稱	單元件組裝圖數據表	制圖	陳俊賢	2022.6.1	修改	A		
材料		復核	謝永林	2022.6.28	日期	2022.10.27		
顏色	JMQ213457(三塗)	批准	胡哥		圖號	CW-118X(1)		

美特鋁質 有限公司
MIDI Aluminium Fabricator Ltd.

工程號	J853	地盤	延坪隧住宅

圖號	層數	數量	總數	樓層	使用位置
CW-107X	1	2	2	22F	J853-SD-CW-4102

依據EI：5161第九版施工圖修改(原:1000)分格高度尺寸
取消原位置玻璃，新增橫料與面板,裝飾鋁通 A

節點圖見: CW-107X(1)

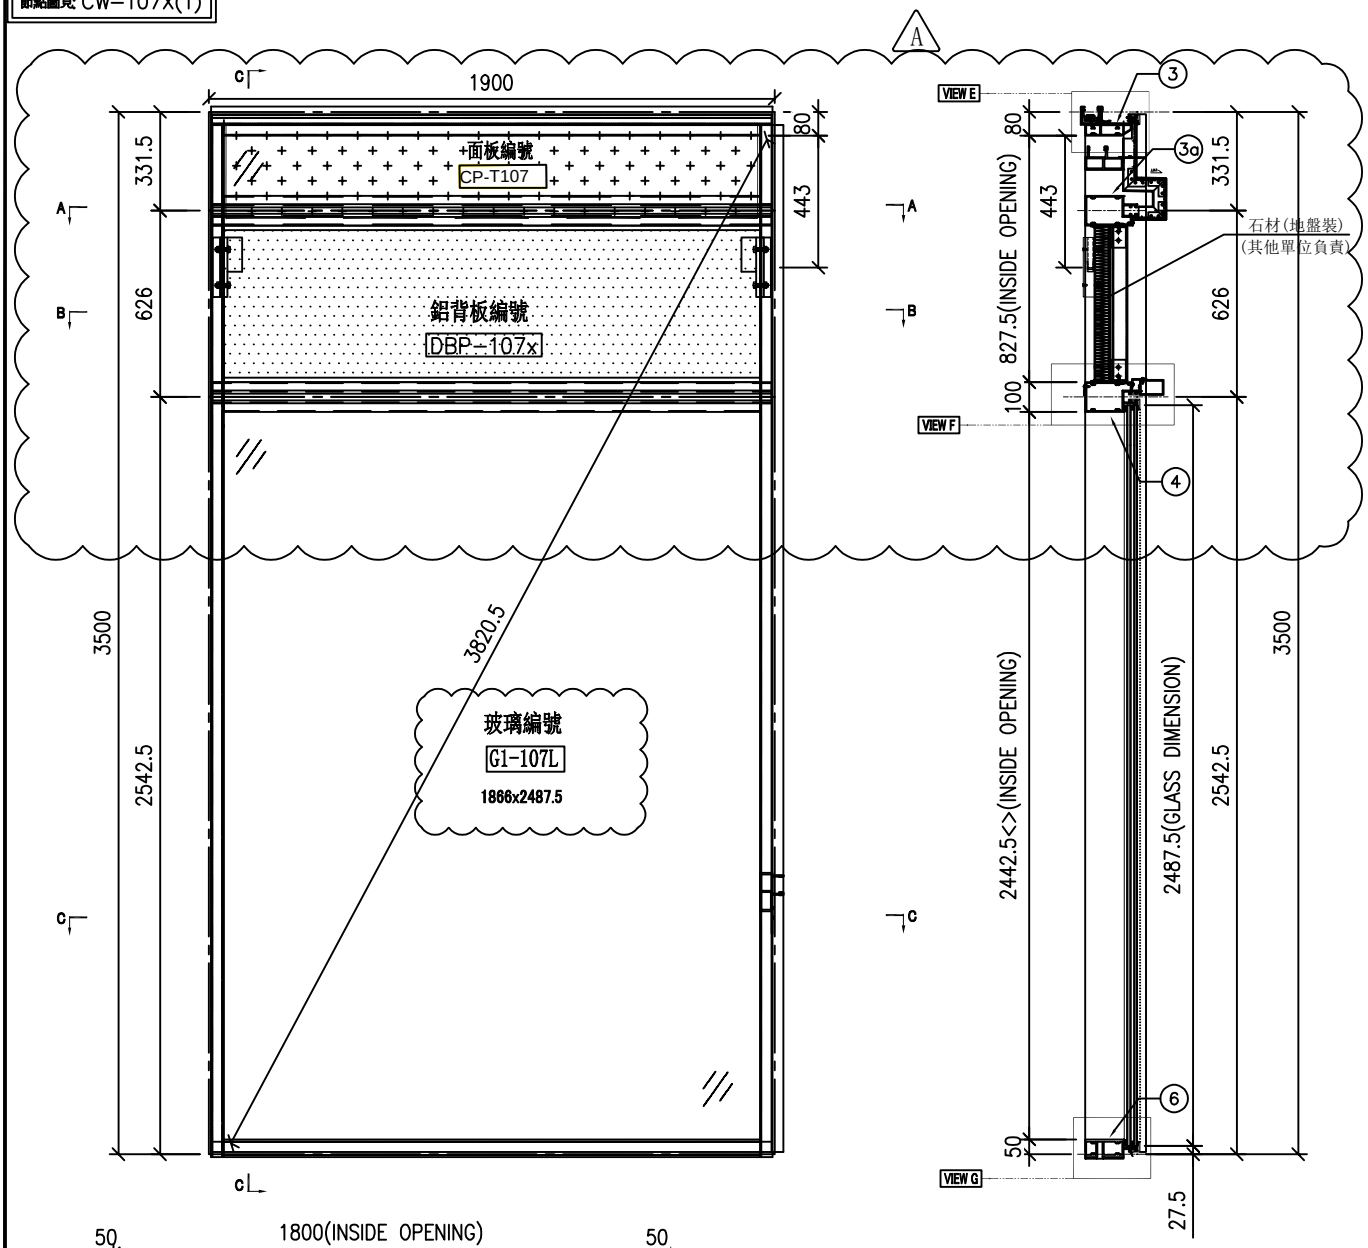

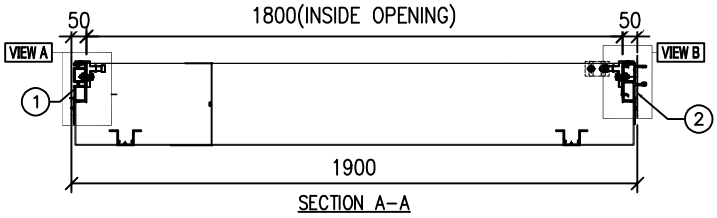

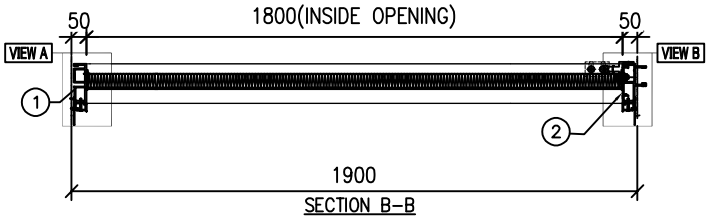

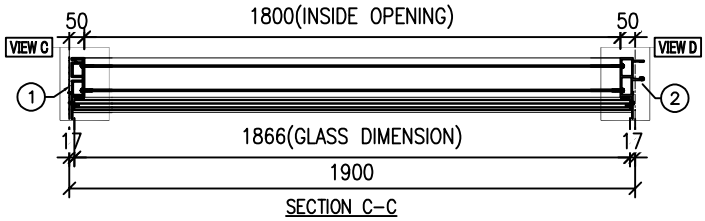

名稱	單元組裝圖	制圖	陳俊賢	2022.6.1	修改	A		
材料		復核	謝永林	2022.6.28	日期	2022.10.27		
顏色	JMQ213457(三塗)	批准	胡哥		圖號	CW-107X		

美特鋁質 有限公司
MIDI Aluminium Fabricator Ltd.

工程號	J853	地盤	延坪道住宅

依據EI: 5161第九版施工圖修改原‘H1’分格尺寸
取消原位置玻璃，新增面板 A

大樣圖見: CW-107X

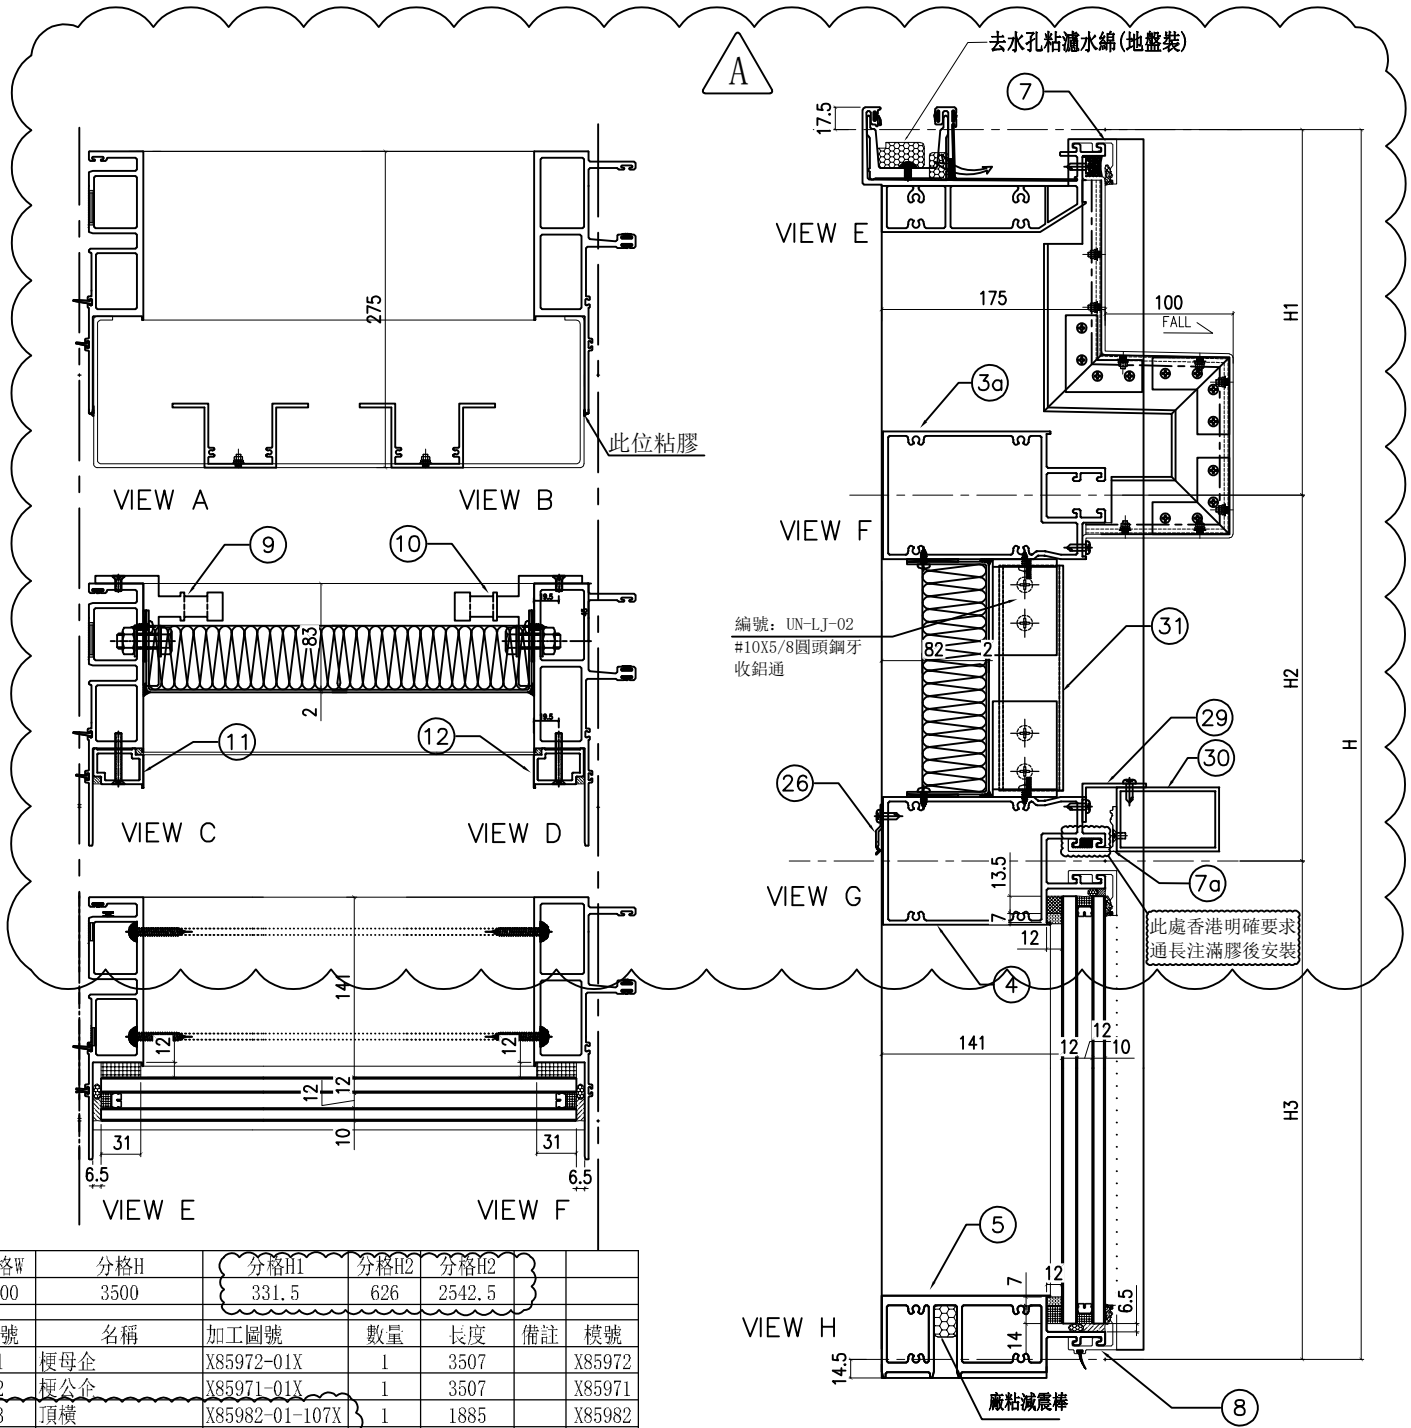

分格W	分格H	分格H1	分格H2	分格H2		
1900	3500	331.5	626	2542.5		

序號	名稱	加工圖號	數量	長度	備註	模號
1	梗母企	X85972-01X	1	3507		X85972
2	梗公企	X85971-01X	1	3507		X85971
3	頂橫	X85982-01-107X	1	1885		X85982
3a	上梗下梗中橫	X85983-01-107X	1	1877		X85983
4	上梗下梗中橫	X85983-01-107Y	1	1877		X85983
6	底橫	X85981-01-107	1	1877		X85981
7	扣蓋（頂）	X85989-01-107	1	1878		X85989
7a	扣蓋	X85989-01-107X	1	1878		X85989
8	扣蓋（底）	X85988-01-107	1	1878		X85988
9	掛碼	KM-GM01	1	200		X85998
10	掛碼	KM-GM02	1	200		X85998
11	梗玻骨(單玻)	X85991-05L	1	525		X85991
12	梗玻骨(單玻)	X85991-05R	1	525		X85991
26	Z字碼	UN-Z01	4	50		
29	50*30*3mm鋁角	UN-LJ-107	1	1878		
30	50*80*3mm鋁通	UN-LT-107	1	1878		
31	50*100*3mm鋁通	UN-LT02	2	516		

配件清單名稱	顏色	數量	備注
#10x5/8"圓頭鋼牙	A4-70	22	修背板用(300mmC/C)
#14x1-1/2"圓頭鋼牙	A4-70	24	修橫料
M5x40mm平頭機絲	A4-70	6	全梗玻璃骨用
M5x12mm平頭機絲	A4-70	4	固定掛碼到企料上
M12x40mm六角螺栓	A4-70	4	企料鋁碼用(配1螺母,1平介,1彈介)
#10x5/8"圓頭鋼牙	A4-70	8	修Z字碼修橫料用)每2粒/只

名稱	單元件組裝圖數據表	制圖	陳俊賢	2022.6.1	修改	A		
材料		復核	謝永林	2022.6.28	日期	2022.10.27		
顏色	JMQ213457(三塗)	批准	胡哥		圖號	CW-107X(1)		

美特鋁質 有限公司
MIDI Aluminium Fabricator Ltd.

圖號	層數	數量	總數	樓層	使用位置
CW-114X	1	2	2	22F	J853-SD-CW-4104

節點圖見: CW-114X(1)

依據EI: 5161第九版施工圖修改(原:1000)分格高度尺寸
取消原位置玻璃，新增橫料與面板,裝飾鋁通 A

工程號	J853	地盤	延坪隧住宅

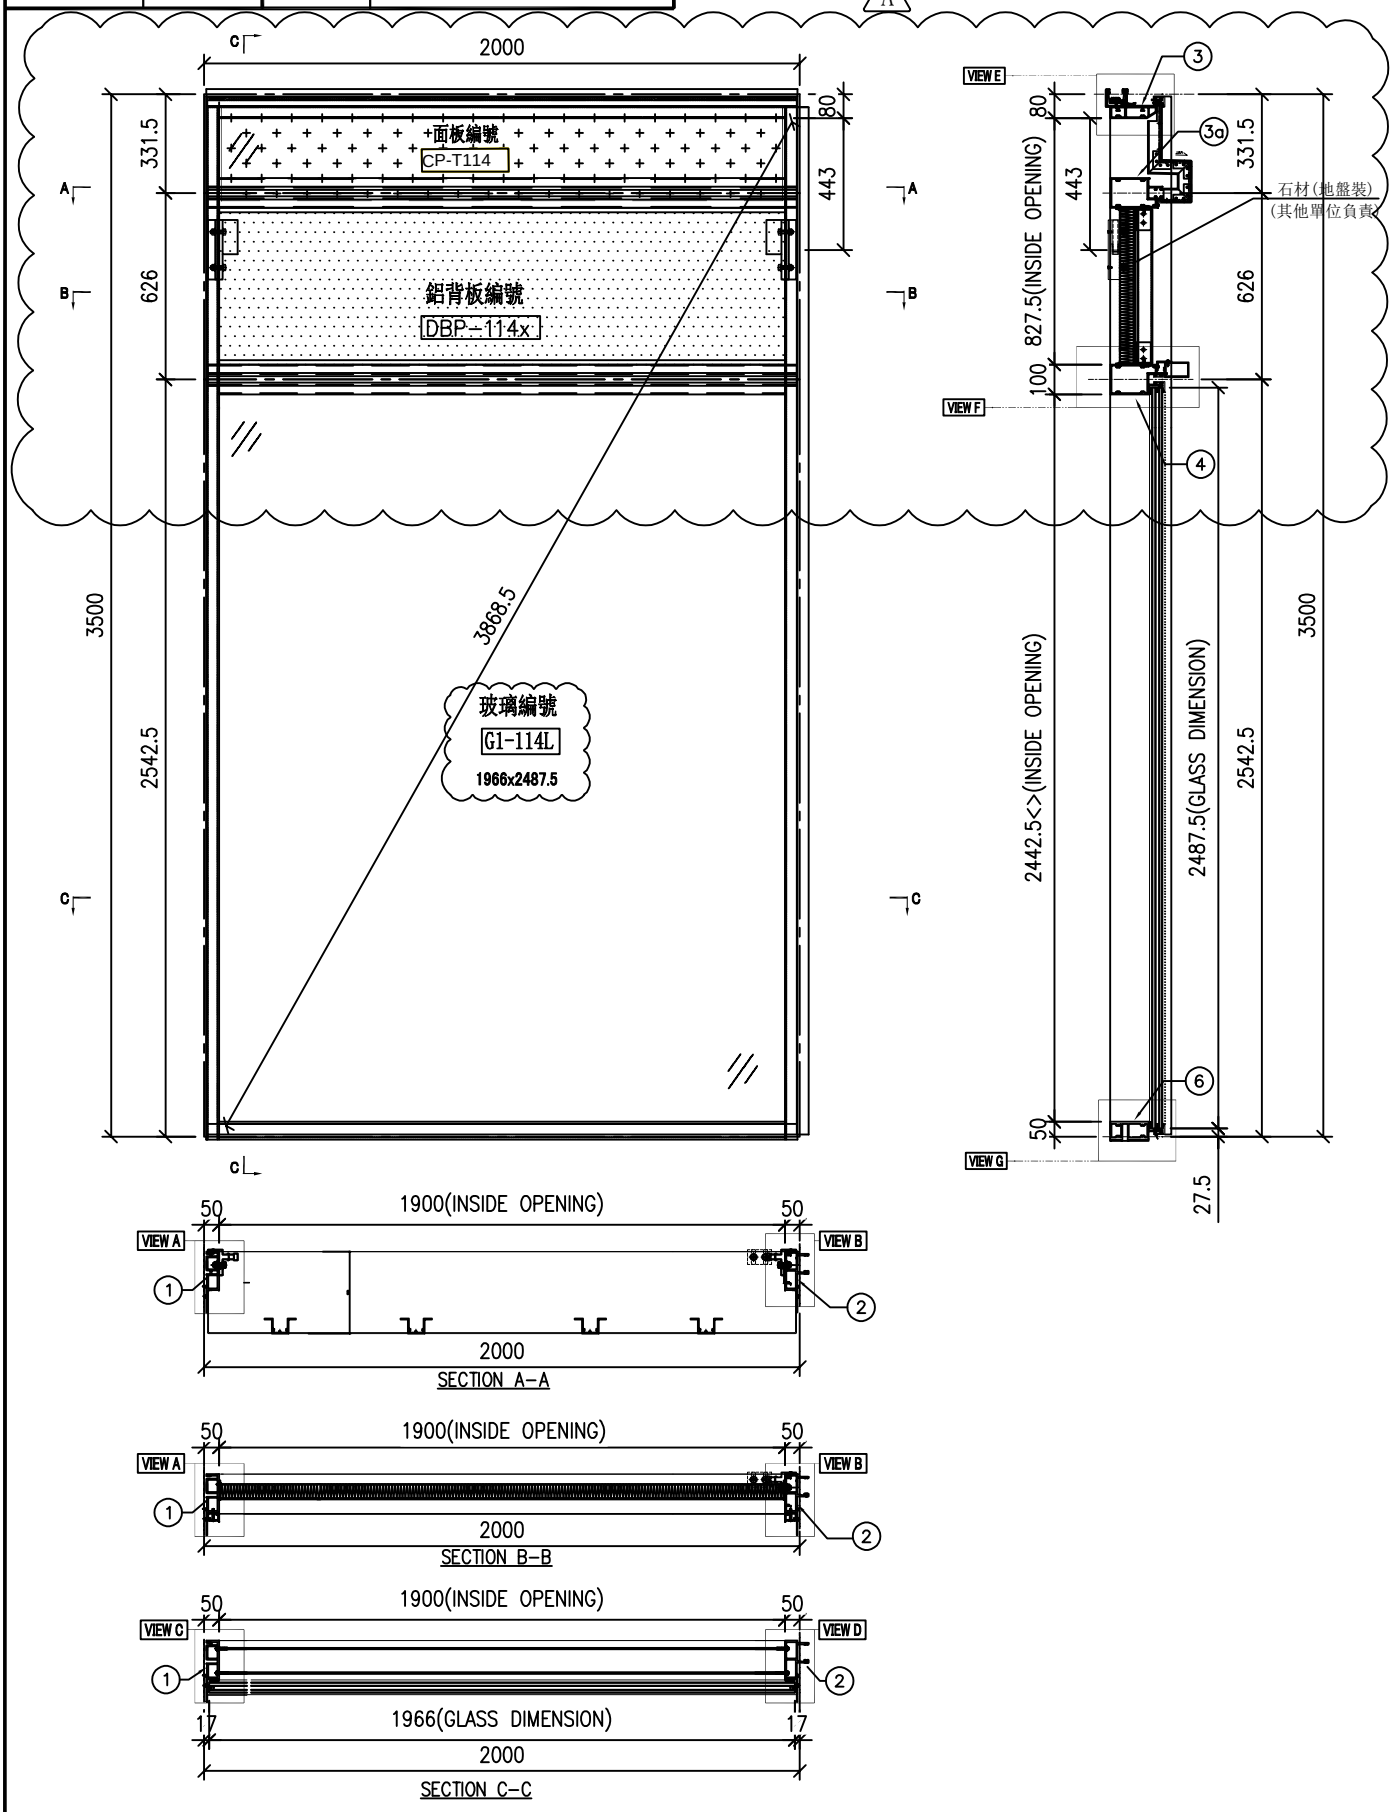

名稱	單元組裝圖	制圖	陳俊賢	2022.6.1	修改	A		
材料		復核	謝永林	2022.6.28	日期	2022.10.27		
顏色	JMQ213457(三塗)	批准	胡哥		圖號	CW-114X		

美特鋁質 有限公司
MIDI Aluminium Fabricator Ltd.

工程號	J853	地盤	延坪道住宅

依據EI: 5161第九版施工圖修改原‘H1’分格尺寸
取消原位置玻璃，新增面板 A

大樣圖見: CW-114X

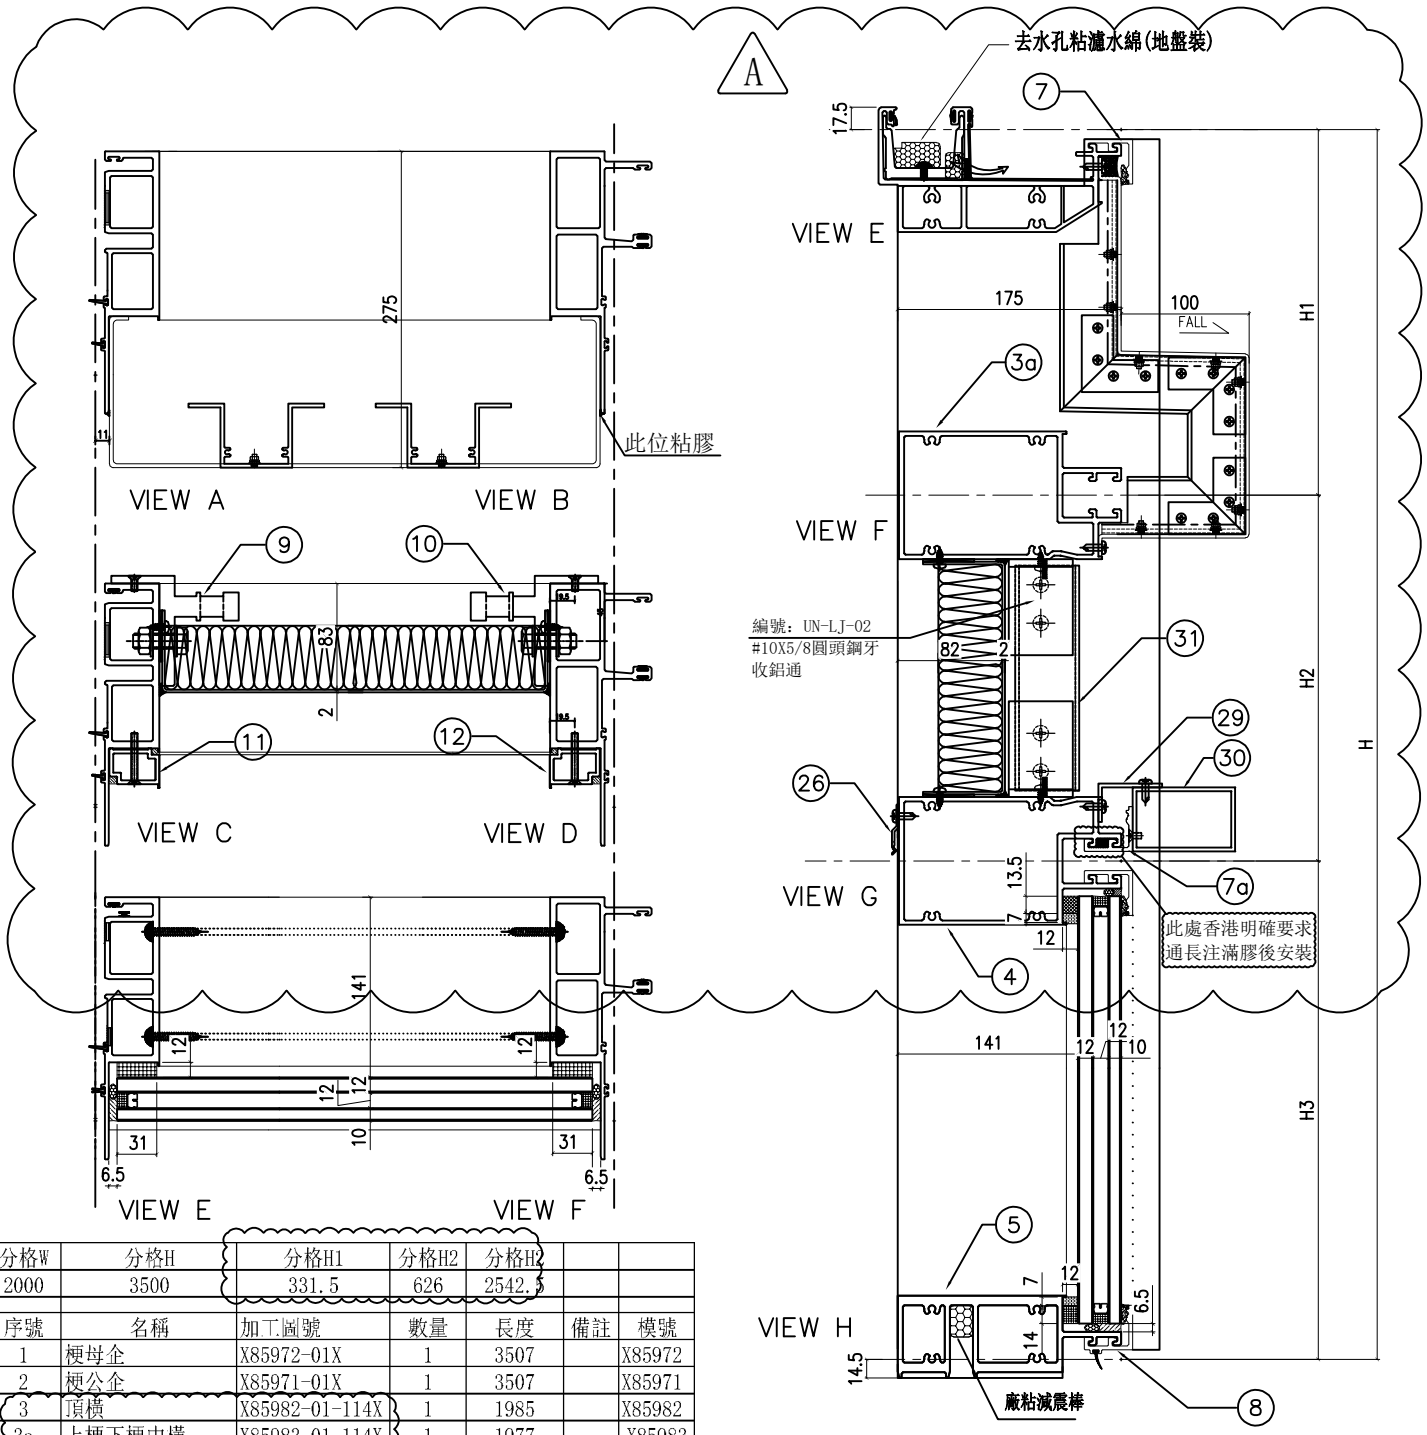

分格W	分格H	分格H1	分格H2	分格H3		
2000	3500	331.5	626	2542.5		

序號	名稱	加工圖號	數量	長度	備註	模號
1	梗母企	X85972-01X	1	3507		X85972
2	梗公企	X85971-01X	1	3507		X85971
3	頂橫	X85982-01-114X	1	1985		X85982
3a	上梗下梗中橫	X85983-01-114X	1	1977		X85983
4	上梗下梗中橫	X85983-01-114Y	1	1977		X85983
6	底橫	X85981-01-114	1	1977		X85981
7	扣蓋（頂）	X85989-01-114	1	1978		X85989
7a	扣蓋	X85989-01-114X	1	1978		X85989
8	扣蓋（底）	X85988-01-114	1	1978		X85988
9	掛碼	KM-GM01	1	200		X85998
10	掛碼	KM-GM02	1	200		X85998
11	梗玻骨(單玻)	X85991-05L	1	525		X85991
12	梗玻骨(單玻)	X85991-05R	1	525		X85991
26	Z字碼	UN-Z01	4	50		
29	50*30*3mm鋁角	UN-LJ-114	1	1978		
30	50*80*3mm鋁通	UN-LT-114	1	1978		
31	50*100*3mm鋁通	UN-LT02	2	516		

配件清單名稱	顏色	數量	備注
#10x5/8"圓頭鋼牙	A4-70	22	修背板用(300mmC/C)
#14x1-1/2"圓頭鋼牙	A4-70	24	修橫料
M5x40mm平頭機絲	A4-70	6	全梗玻璃骨用
M5x12mm平頭機絲	A4-70	4	固定掛碼到企料上
M12x40mm六角螺栓	A4-70	4	企料鋁碼用(配1螺母,1平介,1彈介)
#10x5/8"圓頭鋼牙	A4-70	8	修Z字碼修橫料用)每2粒/只

名稱	單元件組裝圖數據表	制圖	陳俊賢	2022.6.1	修改	A		
材料		復核	謝永林	2022.6.28	日期	2022.10.27		
顏色	JMQ213457(三塗)	批准	胡哥		圖號	CW-114X(1)		

美特鋁質 有限公司
MIDI Aluminium Fabricator Ltd.

工程號	J853	地盤	延坪道住宅

圖號	層數	數量	總數	樓層	使用位置
CW-115L	1	1	1	23F	J853-SD-CW-4104

節點圖見: CW-115L(1)

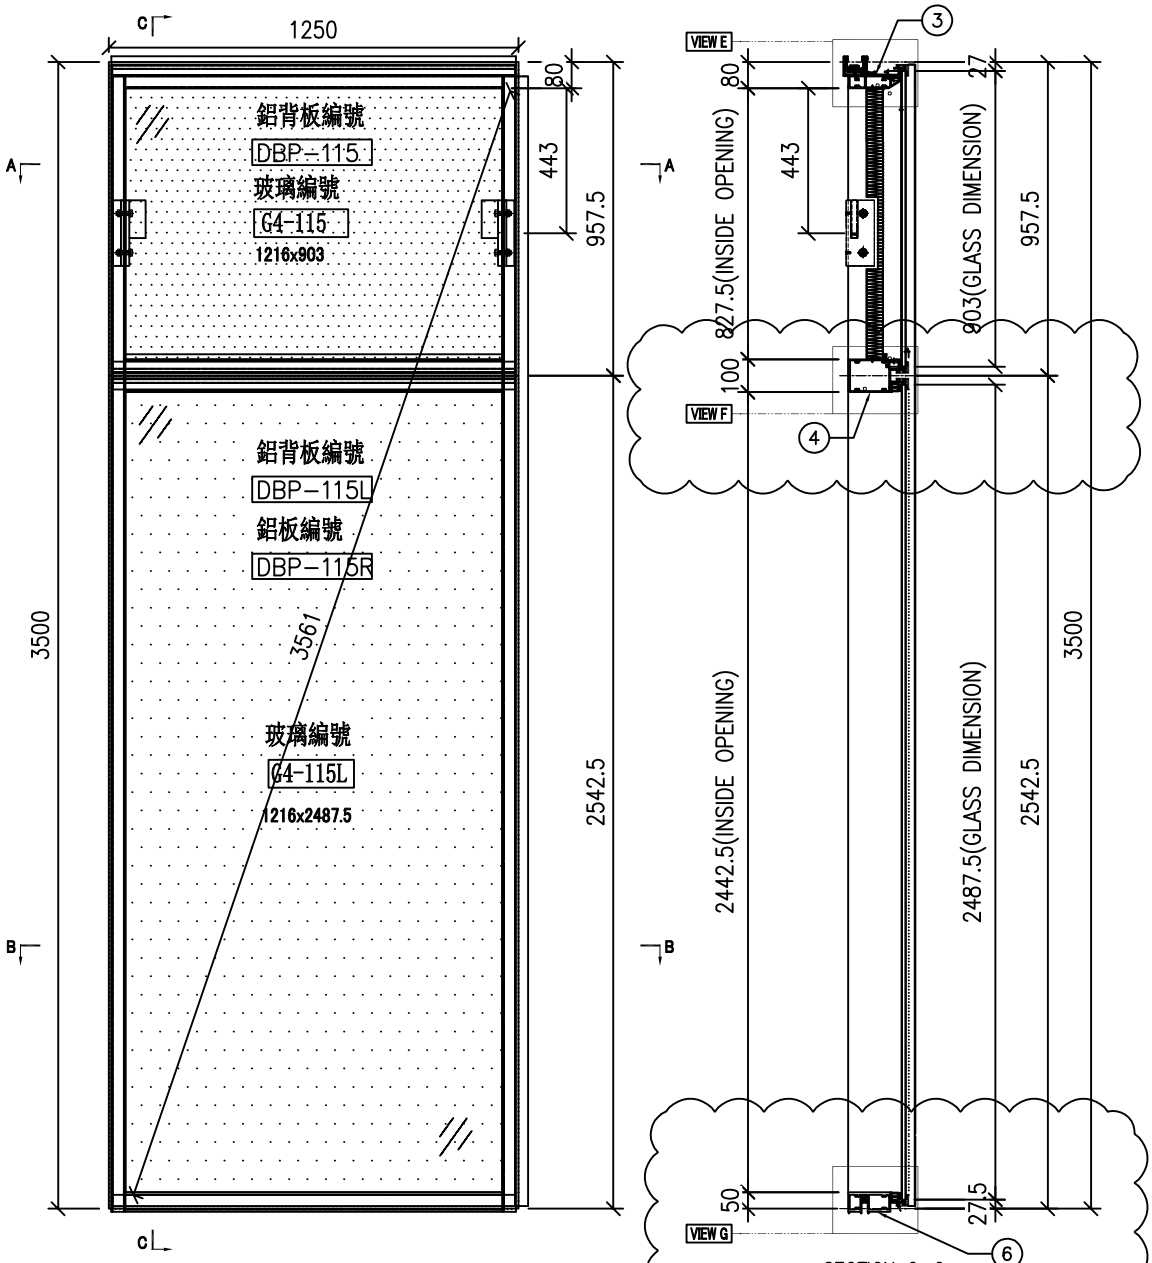

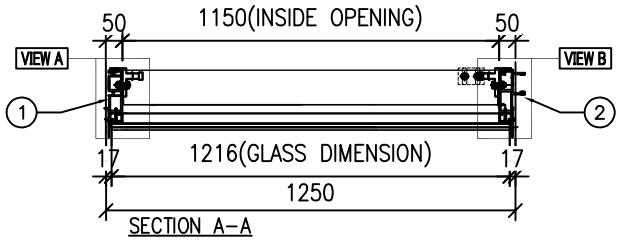

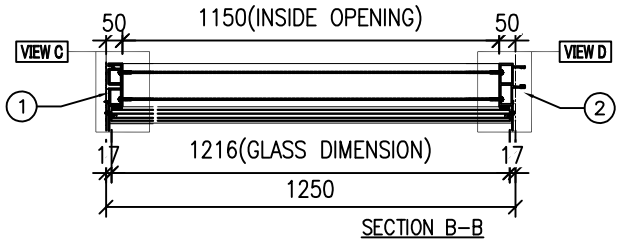

依據EI-5161修改墊通

名稱	單元組裝圖	制圖	陳俊賢	2022.6.1	修改	A		
材料		復核	謝永林	2022.6.28	日期	22.11.22		
顏色	JMQ213457(三塗)	批准	胡哥		圖號	CW-115L		

美特鋁質 有限公司
MIDI Aluminium Fabricator Ltd.

大樣圖見: CW-115L

工程號	J853	地盤	延坪道住宅

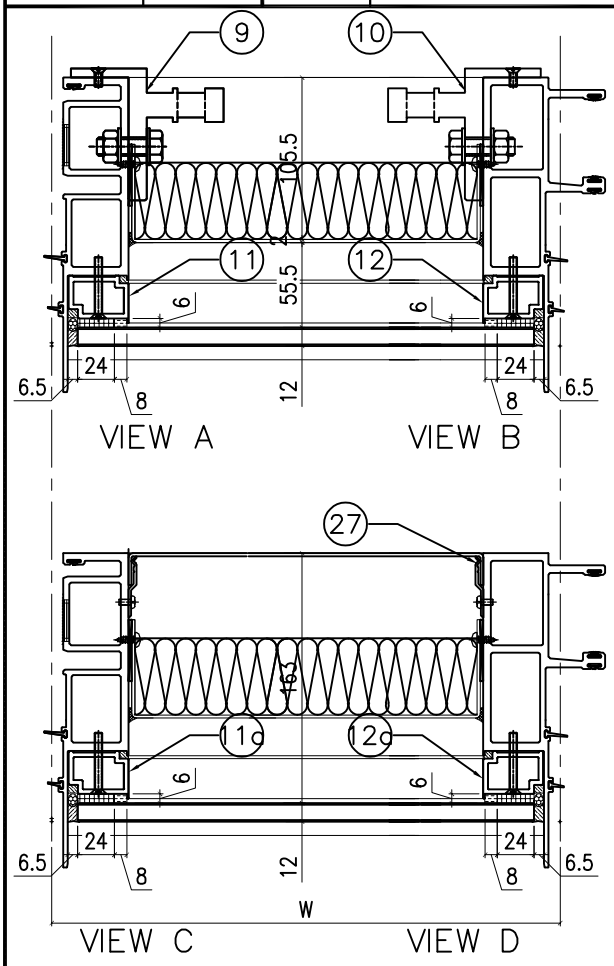

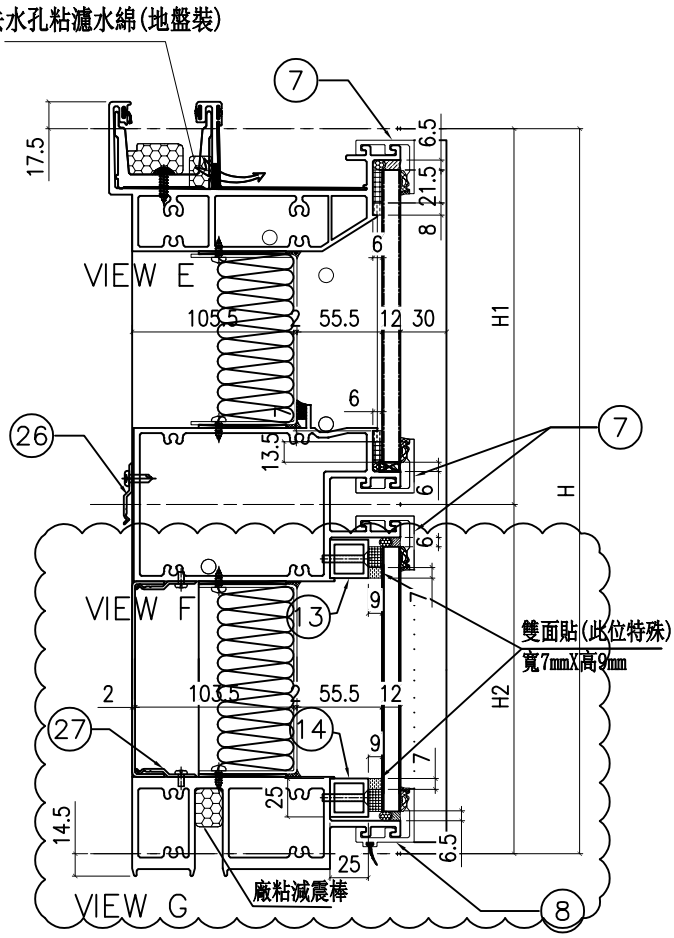

配件清單名稱	顏色	數量	備注
#10x5/8"圓頭鋼牙	A4-70	22	修背板用(300mmC/C)
#14x1-1/2"圓頭鋼牙	A4-70	24	修橫料
M5x40mm平頭機絲	A4-70	6	全梗玻璃骨用
M5x12mm平頭機絲	A4-70	4	固定掛碼到企料上
M12x40mm六角螺栓	A4-70	4	企料鋁碼用(配1螺母,1平介,1彈介)
#10x5/8"圓頭鋼牙	A4-70	8	修Z字碼修橫料用)每2粒/只

依據EI-5161修改墊通

分格W	分格H	分格H1	分格H2			
1250	3500	957.5	2542.5			
序號	名稱	加工圖號	數量	長度	備註	模號
1	梗母企	X85972-03L	1	3507		X85972
2	梗公企	X85971-03L	1	3507		X85971
3	頂橫	X85982-01-115	1	1235		X85982
4	上梗下梗中橫	X85983-01-115	1	1227		X85983
6	底橫	X85981-01-115	1	1227		X85981
7	扣蓋（頂）	X85989-01-115	3	1228		X85989
8	扣蓋（底）	X85988-01-115	1	1228		X85988
9	掛碼	KM-GM01	1	200		X85998
10	掛碼	KM-GM02	1	200		X85998
11	梗玻骨(單玻)	X85991-01L	1	862.5		X85991
12	梗玻骨(單玻)	X85991-01R	1	862.5		X85991
11a	梗玻骨(單玻)	X85991-04L	1	2497.5		X85991
12a	梗玻骨(單玻)	X85991-04R	1	2497.5		X85991
13	墊通	JM3034-115	1	1149		25*25*3mm鋁通
14	墊通	JM3034-115	1	1149		25*25*3mm鋁通
26	Z字碼	UN-Z01	4	50		
27	Z字碼	UN-Z01	26	50		

名稱	單元件組裝圖數據表	制圖	陳俊賢	2022.6.1	修改	A		
材料		復核	謝永林	2022.6.28	日期	22.11.22		
顏色	JMQ213457(三塗)	批准	胡哥		圖號	CW-115L(1)		

美特鋁質 有限公司
MIDI Aluminium Fabricator Ltd.

圖號	層數	數量	總數	樓層	使用位置
CW-119X	1	1	1	22F	J853-SD-CW-4104

依據EI：5161第九版施工圖修改(原:1000)分格高度尺寸
取消原位置玻璃，新增橫料與面板,裝飾鋁通 A

工程號	J853	地盤	延坪隧住宅

節點圖見: CW-119X(1)

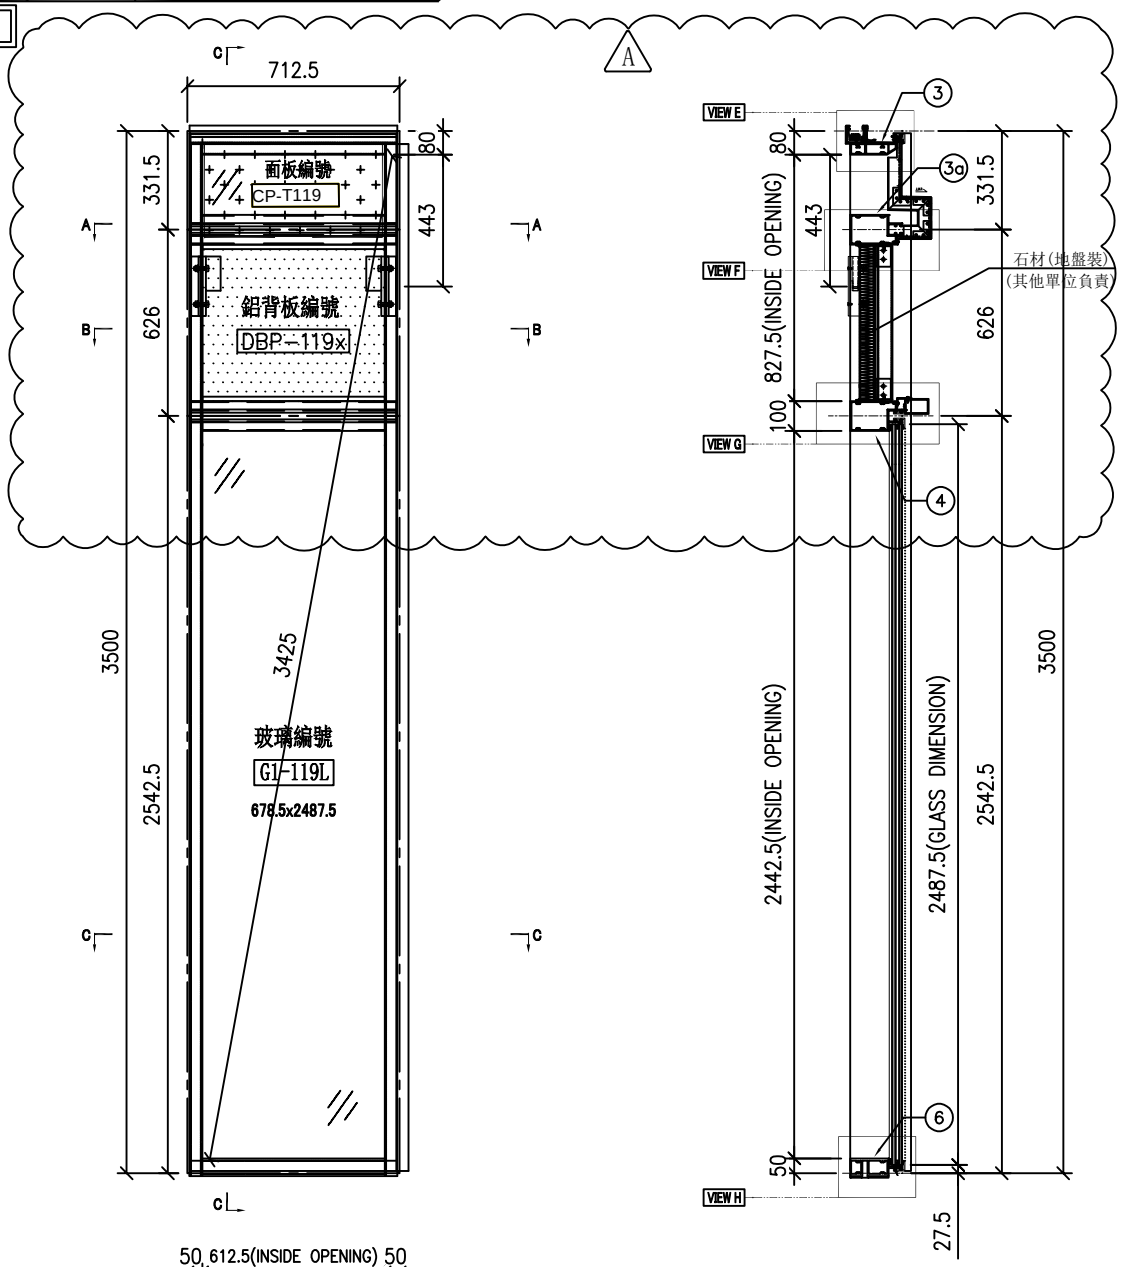

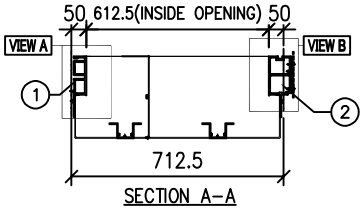

SECTION A-A

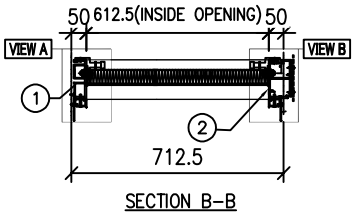

SECTION B-B

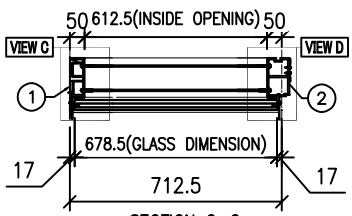

SECTION C-C

名稱	單元組裝圖	制圖	陳俊賢	2022.6.1	修改	A		
材料		復核	謝永林	2022.6.28	日期	2022.10.27		
顏色	JMQ213457(三塗)	批准	胡哥		圖號	CW-119X		

美特鋁質 有限公司
MIDI Aluminium Fabricator Ltd.

工程號	J853	地盤	延坪道住宅

依據EI: 5161第九版施工圖修改原‘H1’分格尺寸
取消原位置玻璃，新增面板,裝飾鋁通 A

大樣圖見: CW-119X

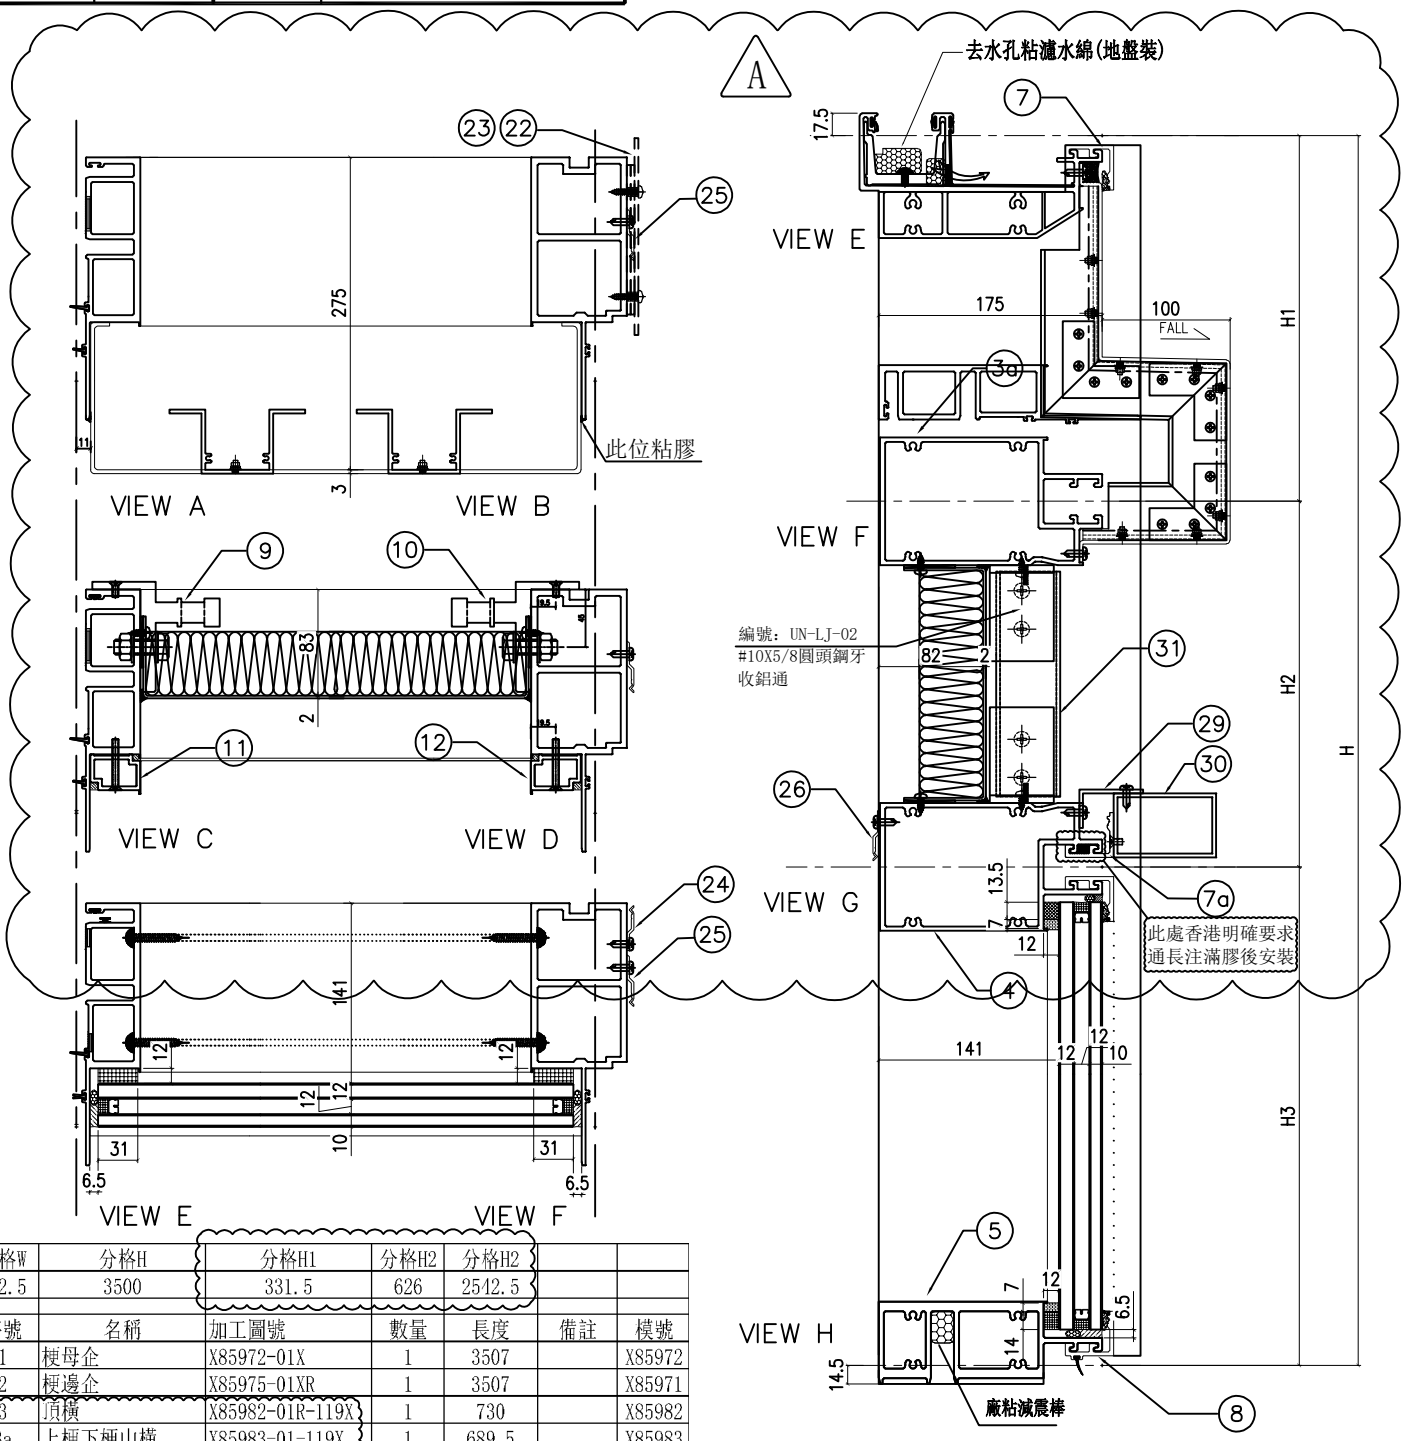

分格W	分格H	分格H1	分格H2	分格H2		
712.5	3500	331.5	626	2542.5		

序號	名稱	加工圖號	數量	長度	備註	模號
1	梗母企	X85972-01X	1	3507		X85972
2	梗邊企	X85975-01XR	1	3507		X85971
3	頂橫	X85982-01R-119X	1	730		X85982
3a	上梗下梗中橫	X85983-01-119X	1	689.5		X85983
4	上梗下梗中橫	X85983-01-119Y	1	689.5		X85983
6	底橫	X85981-01-119	1	689.5		X85981
7	扣蓋（頂）	X85989-01-119	1	690.5		X85989
7a	扣蓋	X85989-01-119X	1	690.5		X85989
8	扣蓋（底）	X85988-01-119	1	690.5		X85988
9	掛碼	KM-GM01	1	200		X85998
10	掛碼	KM-GM02	1	200		X85998
11	梗玻骨(單玻)	X85991-05L	1	525		X85991
12	梗玻骨(單玻)	X85991-05R	1	525		X85991
26	Z字碼	UN-Z01	2	50		
29	50*30*3mm鋁角	UN-LJ-119	1	690.5		
30	50*80*3mm鋁通	UN-LT-119	1	690.5		
31	50*100*3mm鋁通	UN-LT02	2	516		

配件清單名稱	顏色	數量	備注
#10x5/8"圓頭鋼牙	A4-70	22	修背板用(300mmC/C)
#14x1-1/2"圓頭鋼牙	A4-70	24	修橫料
M5x40mm平頭機絲	A4-70	6	全梗玻璃骨用
M5x12mm平頭機絲	A4-70	4	固定掛碼到企料上
M12x40mm六角螺栓	A4-70	4	企料鋁碼用(配1螺母,1平介,1彈介)
#10x5/8"圓頭鋼牙	A4-70	8	修Z字碼修橫料用)每2粒/只

名稱	單元件組裝圖數據表	制圖	陳俊賢	2022.6.1	修改	A		
材料		復核	謝永林	2022.6.28	日期	2022.10.27		
顏色	JMQ213457(三塗)	批准	胡哥		圖號	CW-119X(1)		

美特鋁質 有限公司
MIDI Aluminium Fabricator Ltd.

圖號	層數	數量	總數	樓層	使用位置
CW-111ZL	1	1	1	23F	J853-SD-CW-4103

節點圖見: CW-111ZL(1)

工程號	J853	地盤	延坪道住宅

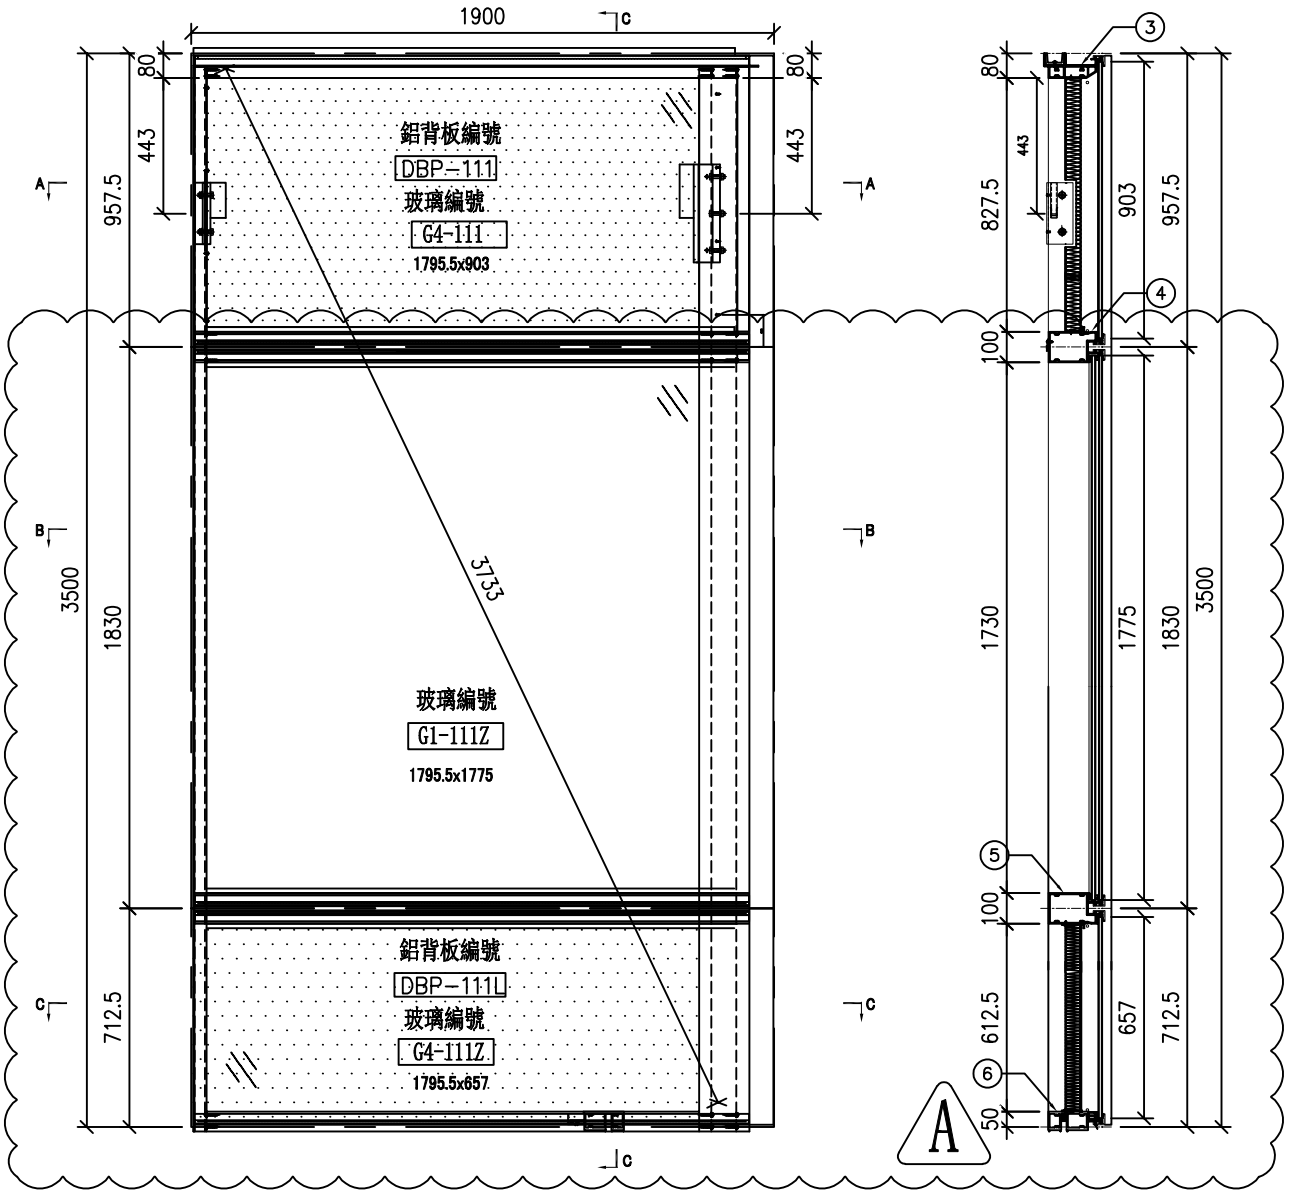

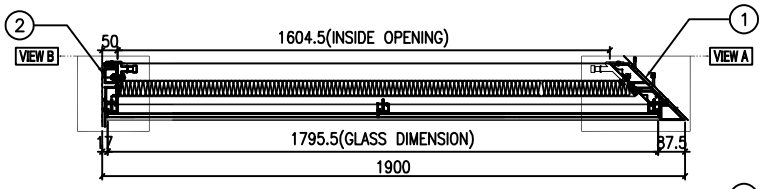

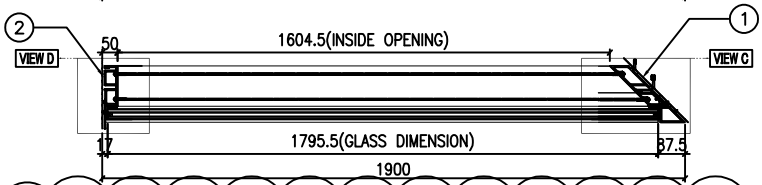

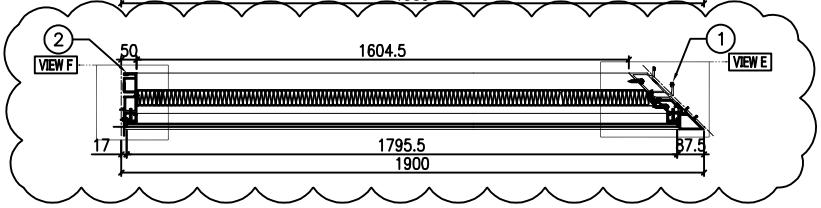

依據EI-5161C新增背板

名稱	單元組裝圖	制圖	陳俊賢	2022.6.1	修改	A		
材料		復核	謝永林	2022.6.28	日期	22.11.22		
顏色	JMQ213457(三塗)	批准	胡哥		圖號	CW-111ZL		

美特鋁質 有限公司
MIDI Aluminium Fabricator Ltd.

大樣圖見: CW-111ZL

工程號	J853	地盤	延坪道住宅

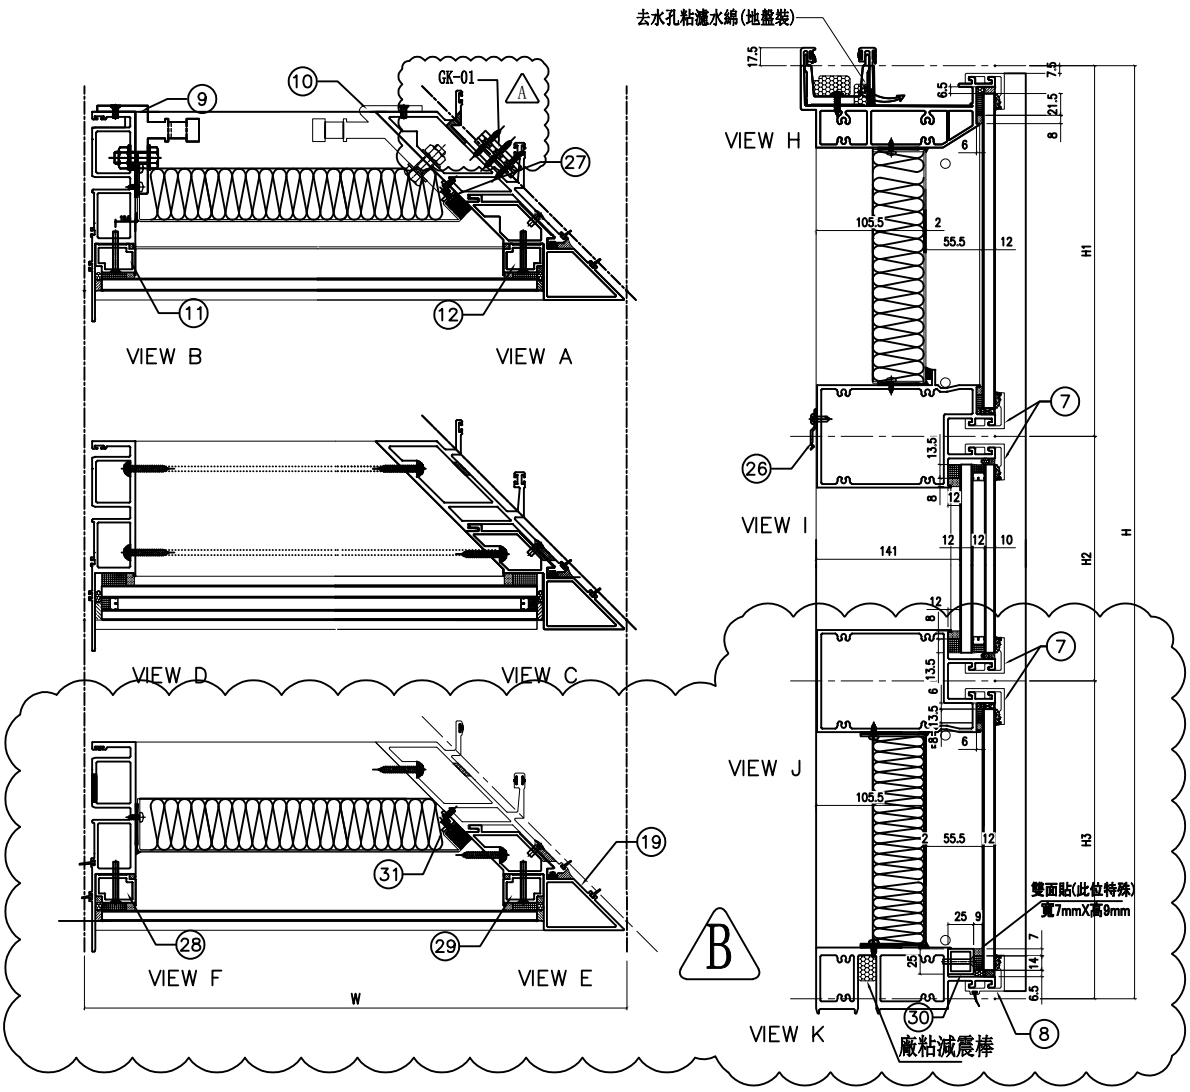

分格W	分格H	分格H1	分格H2	分格H3		
1900	3500	957.5	1830	712.5		

序號	名稱	加工圖號	數量	長度	備註	模號
1	梗母企	X85972-01SL	1	3507		X85972
2	轉角公企	X85977-02L	1	3507		X85977
3	頂橫	X85982-02Z-111	1	1840		X85982
4	上梗下梗中橫	X85983-02Z-111	1	1806.5		X85983
5	雙梗中橫	X85983-02Z-111S	1	1806.5		X85983
6	底橫	X85981-02Z-111	1	1806.5		X85981
7	扣蓋（頂）	X85989-01-111	3	1807.5		X85989
8	扣蓋（底）	X85988-01-111	1	1807.5		X85988
9	掛碼	KM-GM01	1	200		X85998
10	轉角掛碼	KM-GM04	1	320		X85999
11	梗玻骨(單玻)	X85991-01L	1	862.5		X85991
12	梗玻骨(單玻)	X85991-01R	1	862.5		X85991
19	轉角梗企裝飾線	X85979-02L	1	3507		X85979
26	Z字碼	UN-Z01	4	50		
27	20*15*3mm鋁角(雙角收背板)	UN-AG03ZR	1	300/250		JM1038
28	梗玻骨(單玻)	X85991-111L	1	640		X85991
29	梗玻骨(單玻)	X85991-111R	1	640		X85991
30	25X25X3mm鋁通(墊通)	JM3034-111	1	1729		
31	20*15*3mm鋁角(轉角收背板)	UN-AG111ZR	1	600		JM1038

B

依據EI-5161C新增單玻骨及墊通

配件清單名稱	顏色	數量	備注
#10x5/8"圓頭鋼牙	A4-70	22	修背板用(300mmC/C)
#14x1-1/2"圓頭鋼牙	A4-70	24	修橫料
M5x40mm半頭機絲	A4-70	6	全梗玻璃骨用
M5x12mm平頭機絲	A4-70	4	固定掛碼到企料上
M12x40mm六角螺栓	A4-70	5	企料鋁碼用(配1螺母,1平介,1彈介)
M5x12mm圓頭鋼絲	A4-70	0	修套心
3/16x3/8"圓頭機絲	A4-70	4	修20*15*3mm轉角企固定背板鋁角
M5*12mm平頭機絲	A4-70	12	修轉角裝飾線用
3/16x3/8"半頭機絲	A4-70	4	修轉角裝 飾線頂底鋁角
3/16x3/4"圓頭機絲	A4-70	4	修擋水凹
#10x5/8"圓頭鋼牙	A4-70	16	修Z字碼(每個2料)
#10x5/8"圓頭鋼牙	A4-70	11	修雙折Z字碼(300mm c/c)
#10x5/8"圓頭鋼牙	A4-70	8	修Z字碼(橫料用)每個2料

名稱	單元件組裝圖數據表	制圖	陳俊賢	2022.6.1	修改	A	B	
材料		復核	謝永林	2022.6.28	日期	2022.8.13	22.11.22	
顏色	JMQ213457(三塗)	批准	胡哥		圖號	CW-111ZL(1)		

EG-DWG3

美特鋁質 有限公司
MIDI Aluminium Fabricator Ltd.

工程號	J853	地盤	延坪道住宅

數據表見: CW-PTBG20X(2)
節點圖見: CW-PTBG20X(1)

圖號	層數	數量	總數	樓層	使用位置
CW-PTBG20X	1	1	1	22F	J853-SD-CW-4102

依據EI-5161C第九版施工圖修改(原:1000)分格高度尺寸
取消原位置玻璃，新增橫料與面板,裝飾鋁通
修改生窗分格高度 B

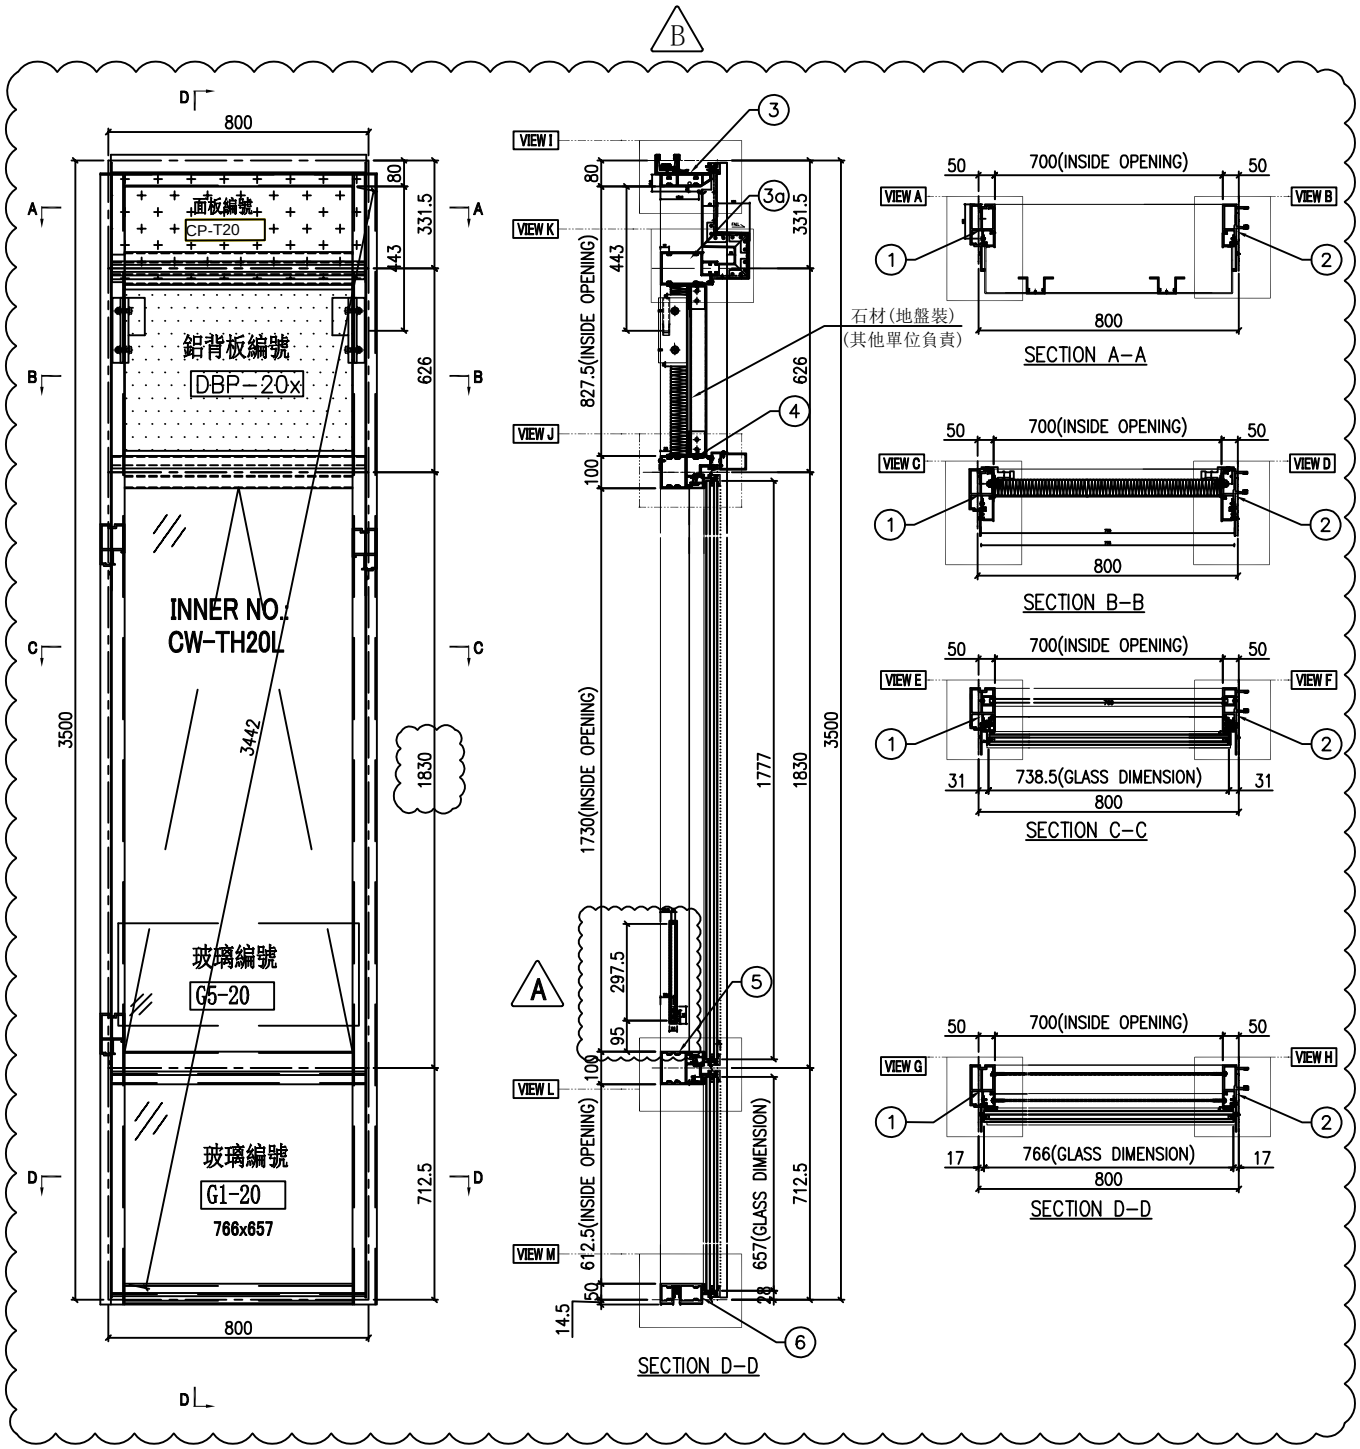

名稱	單元組裝圖	制圖	陳俊賢	2022.6.1	修改	A	B	
材料		復核	謝永林	2022.6.28	日期	2022.7.19	2022.10.27	
顏色	JMQ213457(三塗)	批准	胡哥		圖號	CW-PTBG20X		

EG—DWG3

美特鋁質 有限公司
MIDI Aluminium Fabricator Ltd.

工程號	J853	地盤	延坪道住宅

依據EI-5161C第九版施工圖修改(原:1000)分格高度尺寸
取消原位置玻璃，新增橫料與面板,裝飾鋁通
修改生窗分格高度 A

數據表見: CW-PTBG20X(2)
大樣圖見: CW-PTBG20X

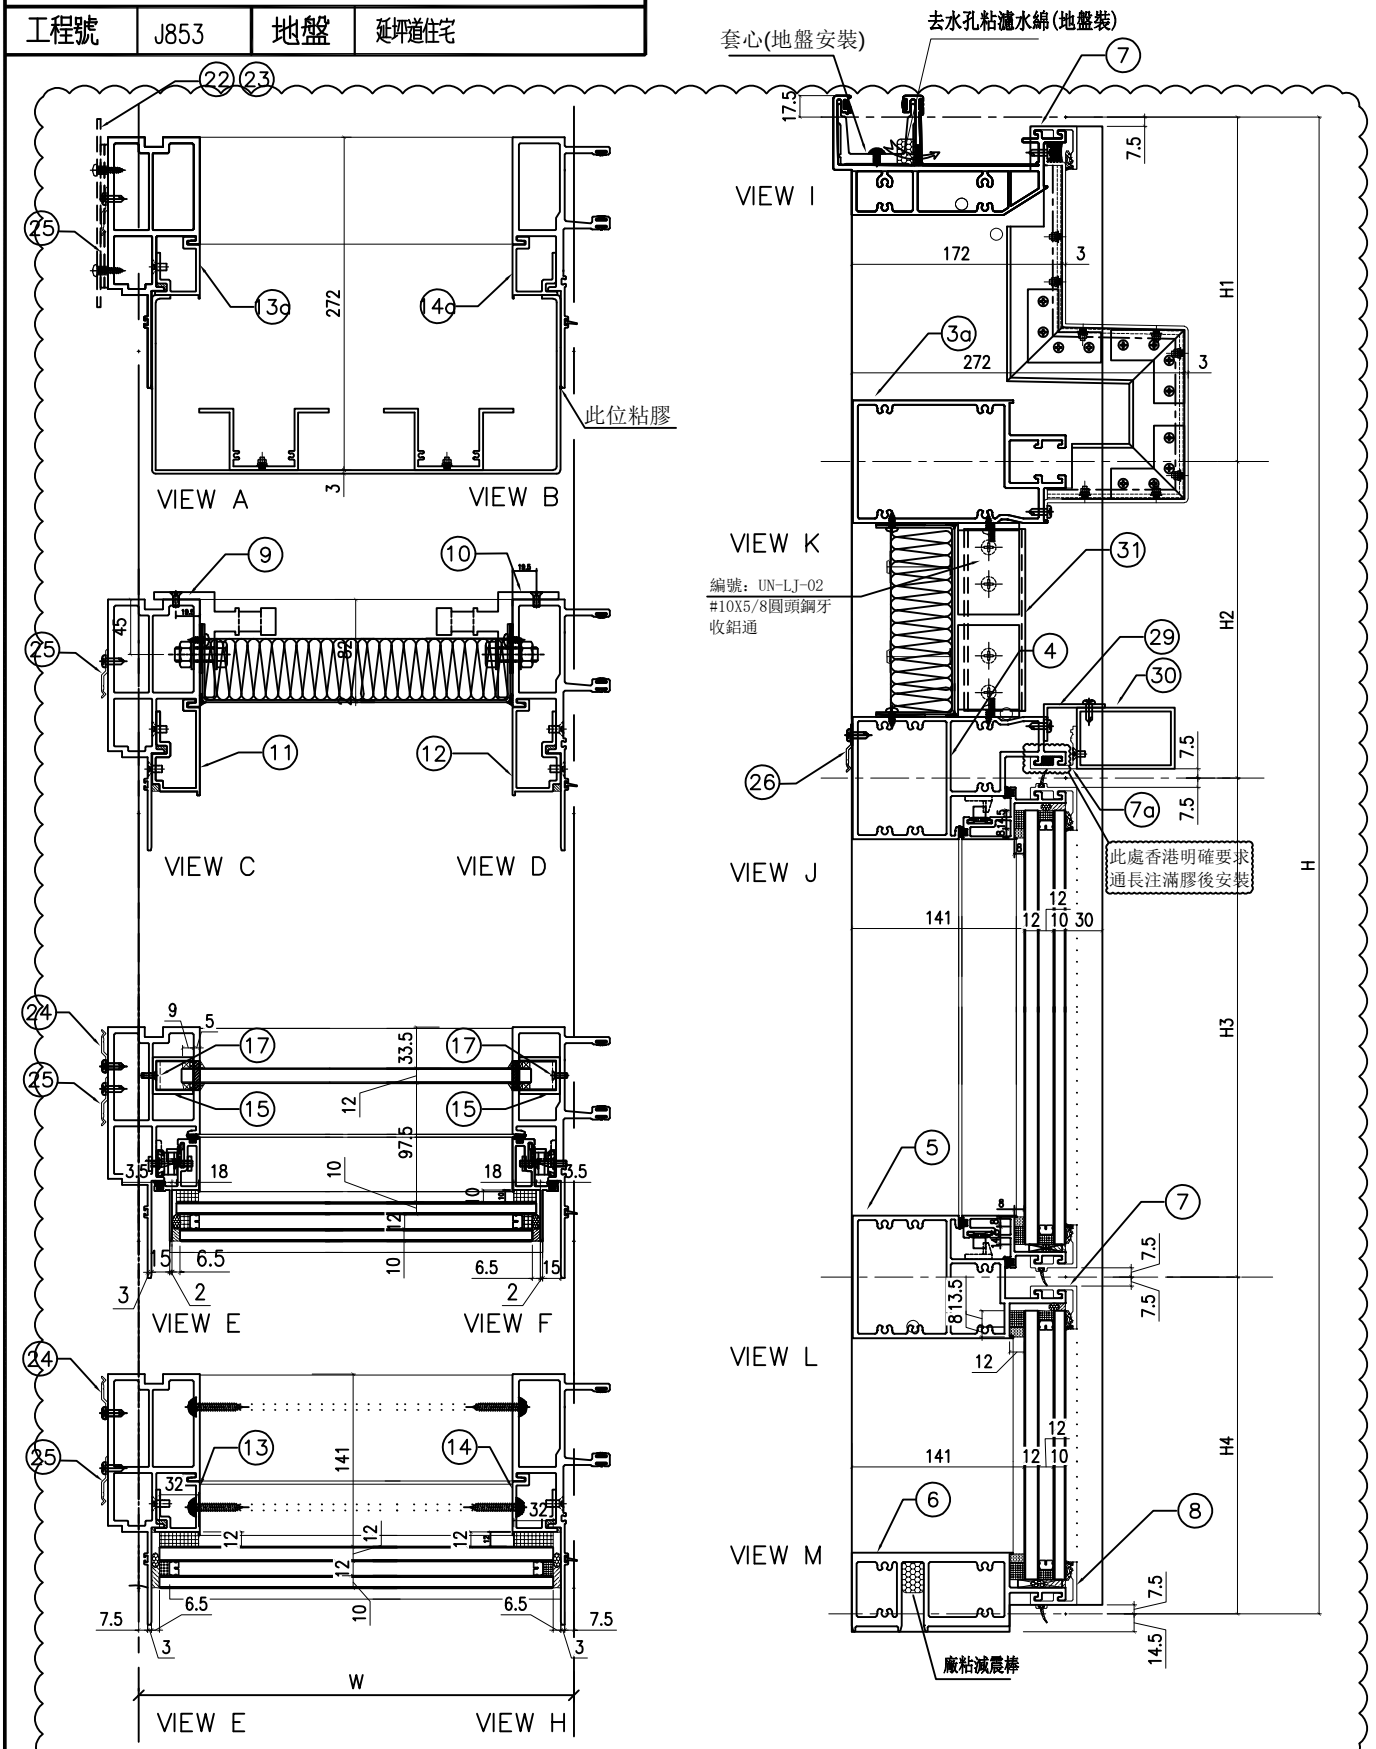

名稱	單元節點圖	制圖	陳俊賢	2021.11.03	修改	A		
材料		復核	謝永林	2021.11.30	日期	2022.10.27		
顏色	JMQ213457(三塗)	批准	胡哥		圖號	CW-PTBG20X(1)		

EG-DWG3

美特鋁質 有限公司
MIDI Aluminium Fabricator Ltd.

依據EI-5161C第九版施工圖修改分格高度
雲線處修新增圖號 A

組裝圖見: CW-PTBG20X(1)
大樣圖見: CW-PTBG20X

工程號	J853	地盤	延坪道住宅

A

分格W	分格H	分格H1	分格H2	分格H3	分格H4	
800	3500	331.5	626	1830	712.5	

序號	名稱	加工圖號	數量	長度	備註	模號
1	生邊企	X85976-01XL	1	3507		X85976
2	生公企	X85973-01X	1	3507		X85973
3	頂橫	X85982-03R-20X	1	817.5		X85982
3a	雙梗橫	X85983-03-20X	1	777		X85983
4	上梗下生中橫	X85984-03-20X	1	777		X85984
5	上生下梗中橫	X85985-03-20	1	777		X85985
6	底橫	X85981-03-20	1	777		X85981
7	扣蓋（頂）	X85989-01-20	2	778		X85989
7a	扣蓋	X85989-01-20X	1	778		X85989
8	扣蓋（底）	X85988-01-20	1	778		X85988
9	掛碼	KM-GM01	1	200		X85998
10	掛碼	KM-GM02	1	200		X85998
11	雙玻骨	UN-DM04	1	236.5		X85990
12	雙玻骨	UN-DM04R	1	236.5		X85990
13	雙玻骨	UN-DM2	1	611.5		X85990
14	雙玻骨	UN-DM2R	1	611.5		X85990
13a	單玻骨	UN-BM04	1	525		X85987
14a	單玻骨	UN-BM04R	1	525		X85987
15	玻璃攔河槽	LUC-01	2	317.5		JMFG0828
17	攔河槽鋁角	UN-AG01	2	23		JM1030
22	擋水巴	SS-04	2	112		3mm鋁板
23	擋水巴	SS-05	1	139		3mm鋁板
24	Z字碼	UN-Z02	8	50		
25	Z字碼	UN-Z01	11	50		
26	Z字碼	UN-Z01	2	50		
29	50*30*3mm鋁角	UN-LJ-20	1	778		
30	50*80*3mm鋁通	UN-LT-20	1	778		
31	50*100*3mm鋁通	UN-LT02	2	516		

配件清單名稱	顏色	數量	備注	配件清單名稱	顏色	數量	備注
#10x5/8"圓頭鋼牙	A4-70	14	修背板用(300mmC/C)	3/16x3/8"平頭機絲	A4-70	16	組裝窗玉用
#14x1-1/2"圓頭鋼牙	A4-70	40	修橫料	3/16x1/2"平頭機絲	A4-70	24	修夾巴,3粒/支
M6x12mm平頭機絲	A4-70	12	修企料單玻璃骨	M5x12mm平頭機絲	A4-70	8	修攔河槽及鋁角
M6x12mm平頭機絲	A4-70	6	修企料雙玻璃骨	2021-AA 24"東城產扇撐	304不鏽鋼	2	TH生窗用
M5x12mm平頭機絲	A4-70	4	固定掛碼到企料上	853-CZ1窗占	黑色	2	TH窗1只/玉
M12x40mm六角螺栓	A4-70	4	企料鋁碼用(配1螺母,1平介,1彈介)	853-CZ2窗占	黑色	2	TH窗1只/玉
M5x12mm圓頭綱絲	A4-70	0	修套心	俊華J076A窗玉扣碼(大)	不鏽鋼	2	TH窗2個
3/16x5/8"圓頭機絲	A4-70	8	修扇撐於玉上(5粒/只)	俊華J076A窗玉扣碼(小)	不鏽鋼	2	TH窗2個
3/16"x1/4"平頭機絲	A4-70	8	修加力巴	駿華T004鎖扣(夾巴)	鋅合金	8	TH8個/窗
3/16x3/8"圓頭機絲	A4-70	10	修扇撐於框上	駿華J047鎖點(14mm高)	304不鏽鋼	2	TH8個/窗
3/16x3/8"圓頭機絲	A4-70	8	修限位撐	東城202-18轉角器	鋅合金	2	TH窗用(2只/窗)
3/16x1/2"圓頭機絲	A4-70	8	用於收扣碼	2031-G(帶鑰匙)10"限位撐	304不鏽鋼	2	TH窗用(2只/窗)
3/16x1/2"圓頭機絲	A4-70	4	窗占用	2026-010A(無蓋)	JMQ213457(三塗)	1	TH窗用(1只/窗)
#10x5/8"圓頭鋼牙	A4-70	11	修Z字碼	#10x5/8"圓頭鋼牙	A4-70	24	2只/窗(修Z字碼)
				駿華J047鎖點(12.5高)	304不鏽鋼	6	TH8個/窗

名稱	單元件組裝圖數據表	制圖	陳俊賢	2021.11.03	修改	A		
材料		復核	謝永林	2021.11.30	日期	2022.10.27		
顏色	JMQ213457(三塗)	批准	胡哥		圖號	CW-PTBG20X(2)		

EG-DWG3

美特鋁質 有限公司
MIDI Aluminium Fabricator Ltd.

工程號	J853	地盤	延坪道住宅

數據表見: CW-PTMB20X(2)
節點圖見: CW-PTMB20X(1)
A版依據EI4825修改鋼河玻璃高度

圖號	層數	數量	總數	樓層	使用位置
CW-PTMB20X	1	1	1	22F	J853-SD-CW-4102

依據EI-5161C第九版施工圖修改(原:1000)分格高度尺寸
取消原位置玻璃，新增橫料與面板,裝飾鋁通
修改生窗分格高度 B

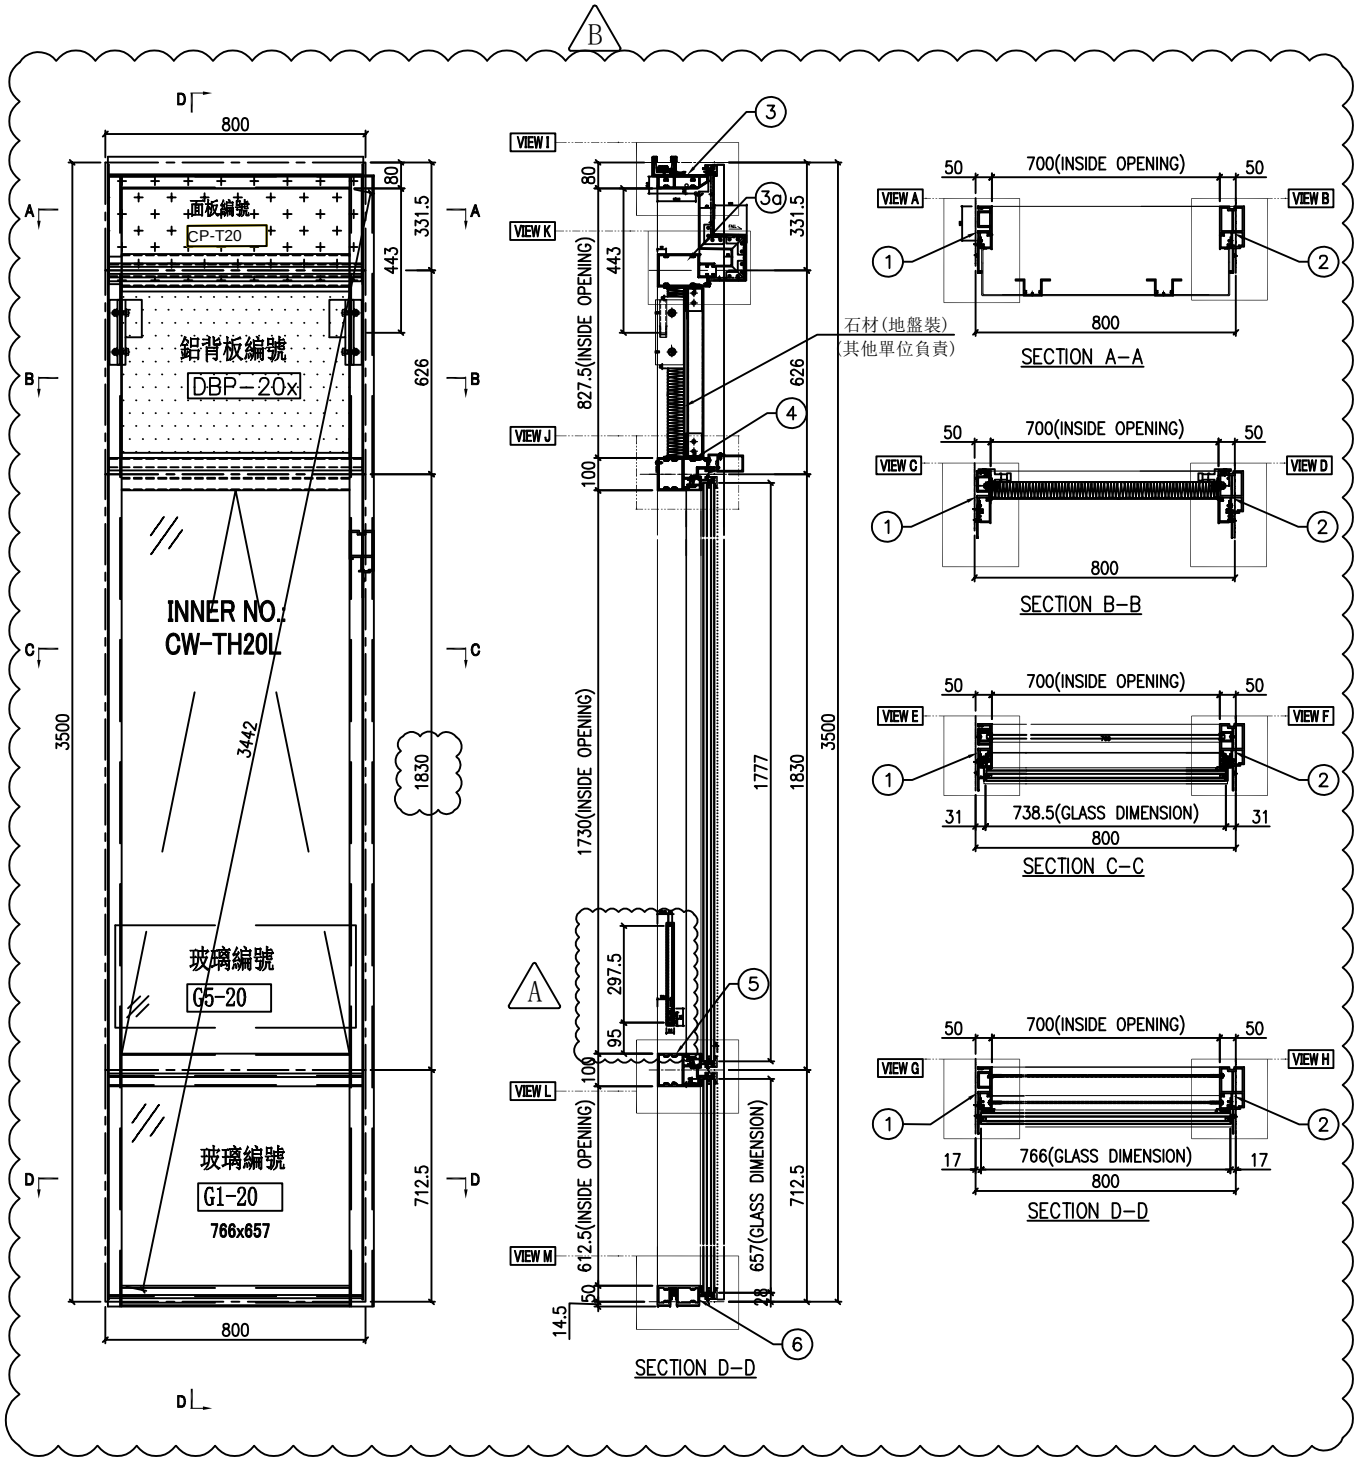

名稱	單元組裝圖	制圖	陳俊賢	2022.6.1	修改	A	B	
材料		復核	謝永林	2022.6.28	日期	2022.7.19	2022.10.27	
顏色	JMQ213457(三塗)	批准	胡哥		圖號	CW-PTMB20X		

EG-DWG3

美特鋁質 有限公司
MIDI Aluminium Fabricator Ltd.

工程號	J853	地盤	延坪道住宅

依據EI-5161C第九版施工圖修改(原:1000)分格高度尺寸
取消原位置玻璃，新增橫料與面板,裝飾鋁通
修改生窗分格高度 △1

數據表見: CW-PTMB20X(2)
大樣圖見: CW-PTMB20X

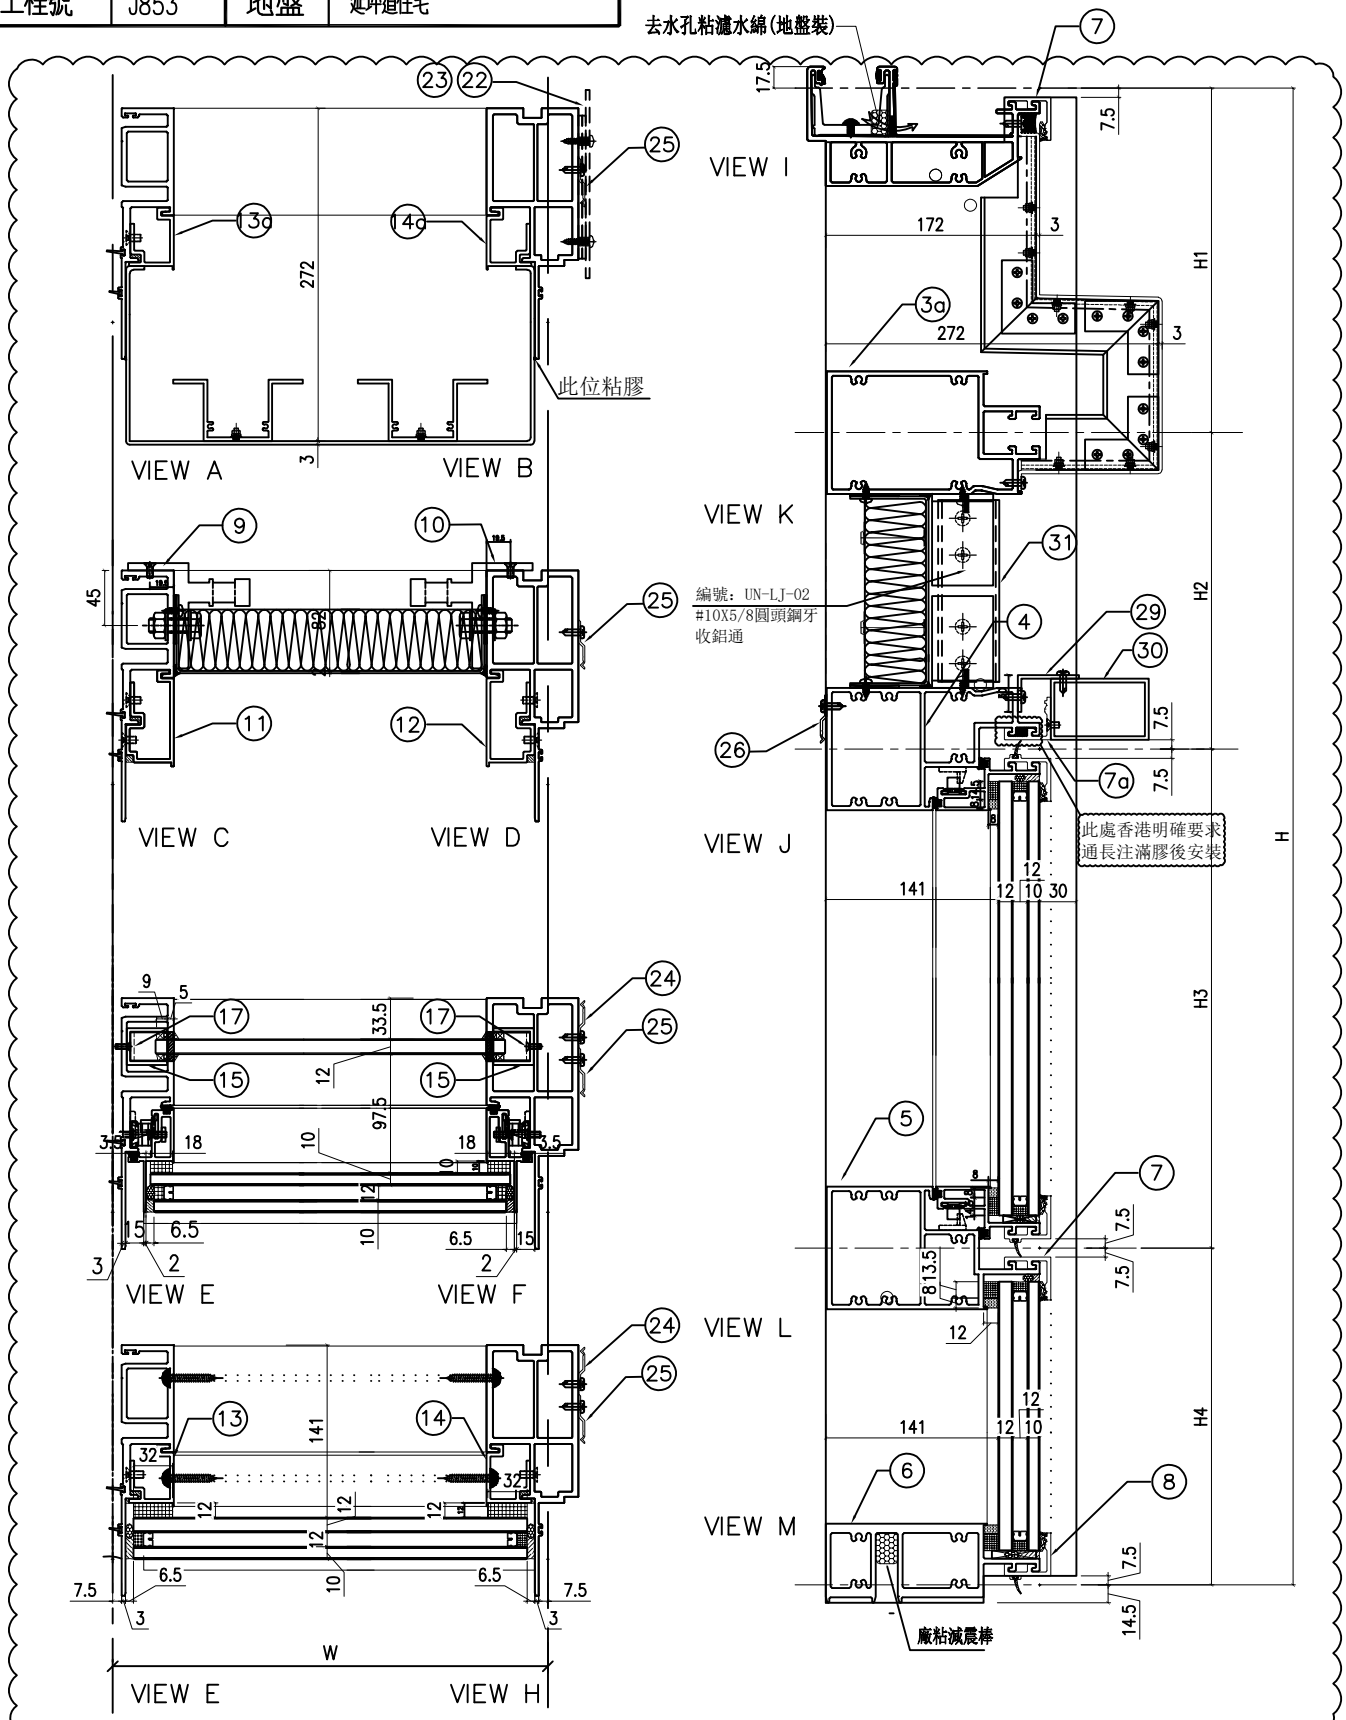

名稱	單元節點圖	制圖	陳俊賢	2021.11.03	修改	A		
材料		復核	謝永林	2021.11.30	日期	2022.10.27		
顏色	JMQ213457(三塗)	批准	胡哥		圖號	CW-PTMB20X(1)		

EG-DWG3

美特鋁質 有限公司
MIDI Aluminium Fabricator Ltd.

依據EI-5161C第九版施工圖修改分格高度
雲線處修改，新增圖號 A

組裝圖見: CW-PTMB20X(1)
大樣圖見: CW-PTMB20X

工程號	J853	地盤	延坪道住宅

分格W	分格H	分格H1	分格H2	分格H3	分格H4	
800	3500	331.5	626	1830	712.5	

序號	名稱	加工圖號	數量	長度	備註	模號
1	生母企	X85974-01X	1	3507		X85974
2	生邊企	X85976-01XR	1	3507		X85976
3	頂橫	X85982-03L-20X	1	817.5		X85982
3a	雙梗橫	X85983-03-20X	1	777		X85983
4	上梗下生中橫	X85984-03-20X	1	777		X85984
5	上生下梗中橫	X85985-03-20	1	777		X85985
6	底橫	X85981-03-20	1	777		X85981
7	扣蓋（頂）	X85989-01-20	2	778		X85989
7a	扣蓋	X85989-01-20X	1	778		X85989
8	扣蓋（底）	X85988-01-20	1	778		X85988
9	掛碼	KM-GM01	1	200		X85998
10	掛碼	KM-GM02	1	200		X85998
11	雙玻骨	UN-DM04	1	236.5		X85990
12	雙玻骨	UN-DM04R	1	236.5		X85990
13	雙玻骨	UN-DM2	1	611.5		X85990
14	雙玻骨	UN-DM2R	1	611.5		X85990
13a	單玻骨	UN-BM04	1	525		X85987
14a	單玻骨	UN-BM04R	1	525		X85987
15	玻璃攔河槽	LUC-01	2	317.5		JMFG0828
17	攔河槽鋁角	UN-AG01	2	23		JM1030
22	擋水巴	SS-04	2	112		3mm鋁板
23	擋水巴	SS-05	1	139		3mm鋁板
24	Z字碼	UN-Z02	8	50		
25	Z字碼	UN-Z01	11	50		
26	Z字碼	UN-Z01	2	50		
29	50*30*3mm鋁角	UN-LJ-20	1	778		
30	50*80*3mm鋁通	UN-LT-20	1	778		
31	50*100*3mm鋁通	UN-LT02	2	516		

配件清單名稱	顏色	數量	備注	配件清單名稱	顏色	數量	備注
#10x5/8"圓頭鋼牙	A4-70	14	修背板用(300mmC/C)	3/16x3/8"平頭機絲	A4-70	16	組裝窗玉用
#14x1-1/2"圓頭鋼牙	A4-70	40	修橫料	3/16x1/2"平頭機絲	A4-70	24	修夾巴,3粒/支
M6x12mm平頭機絲	A4-70	12	修企料單玻璃骨	M5x12mm平頭機絲	A4-70	8	修攔河槽及鋁角
M6x12mm平頭機絲	A4-70	6	修企料雙玻璃骨	2021-AA 24"東城產扇撐	304不鏽鋼	2	TH生窗用
M5x12mm平頭機絲	A4-70	4	固定掛碼到企料上	853-CZ1窗占	黑色	2	TH窗1只/玉
M12x40mm六角螺栓	A4-70	4	企料鋁碼用(配1螺母,1平介,1彈介)	853-CZ2窗占	黑色	2	TH窗1只/玉
M5x12mm圓頭綱絲	A4-70	0	修套心	俊華J076A窗玉扣碼(大)	不鏽鋼	2	TH窗2個
3/16x5/8"圓頭機絲	A4-70	8	修扇撐於玉上(5粒/只)	俊華J076A窗玉扣碼(小)	不鏽鋼	2	TH窗2個
3/16"x1/4"平頭機絲	A4-70	8	修加力巴	駿華T004鎖扣(夾巴)	鋅合金	8	TH8個/窗
3/16x3/8"圓頭機絲	A4-70	10	修扇撐於框上	駿華J047鎖點(14mm高)	304不鏽鋼	2	TH8個/窗
3/16x3/8"圓頭機絲	A4-70	8	修限位撐	東城202-18轉角器	鋅合金	2	TH窗用(2只/窗)
3/16x1/2"圓頭機絲	A4-70	8	用於收扣碼	2031-G(帶鑰匙)10"限位撐	304不鏽鋼	2	TH窗用(2只/窗)
3/16x1/2"圓頭機絲	A4-70	4	窗占用	2026-010A(無蓋)	JMQ213457(三塗)	1	TH窗用(1只/窗)
#10x5/8"圓頭鋼牙	A4-70	11	修Z字碼	#10x5/8"圓頭鋼牙	A4-70	24	2只/窗(修Z字碼)
				駿華J047鎖點(12.5高)	304不鏽鋼	6	TH8個/窗

名稱	單元件組裝圖數據表	制圖	陳俊賢	2021.11.03	修改	A		
材料		復核	謝永林	2021.11.30	日期	2022.10.27		
顏色	JMQ213457(三塗)	批准	胡哥		圖號	CW-PTMB20X(2)		

EG-DWG3

美特鋁質 有限公司
MIDI Aluminium Fabricator Ltd.

工程號	J853	地盤	延坪道住宅

數據表見: CW-PTBG13X(2)

節點圖見: CW-PTBG13X(1)

A版依據EI4825修改攔河玻璃高度

圖號	層數	數量	總數	樓層	使用位置
CW-PTBG13X	1	1	1	22F	J853-SD-CW-4104

依據EI-5161C第九版施工圖修改(原:1000)分格高度尺寸
取消原位置玻璃，新增橫料與面板,裝飾鋁通
修改生窗分格高度 B

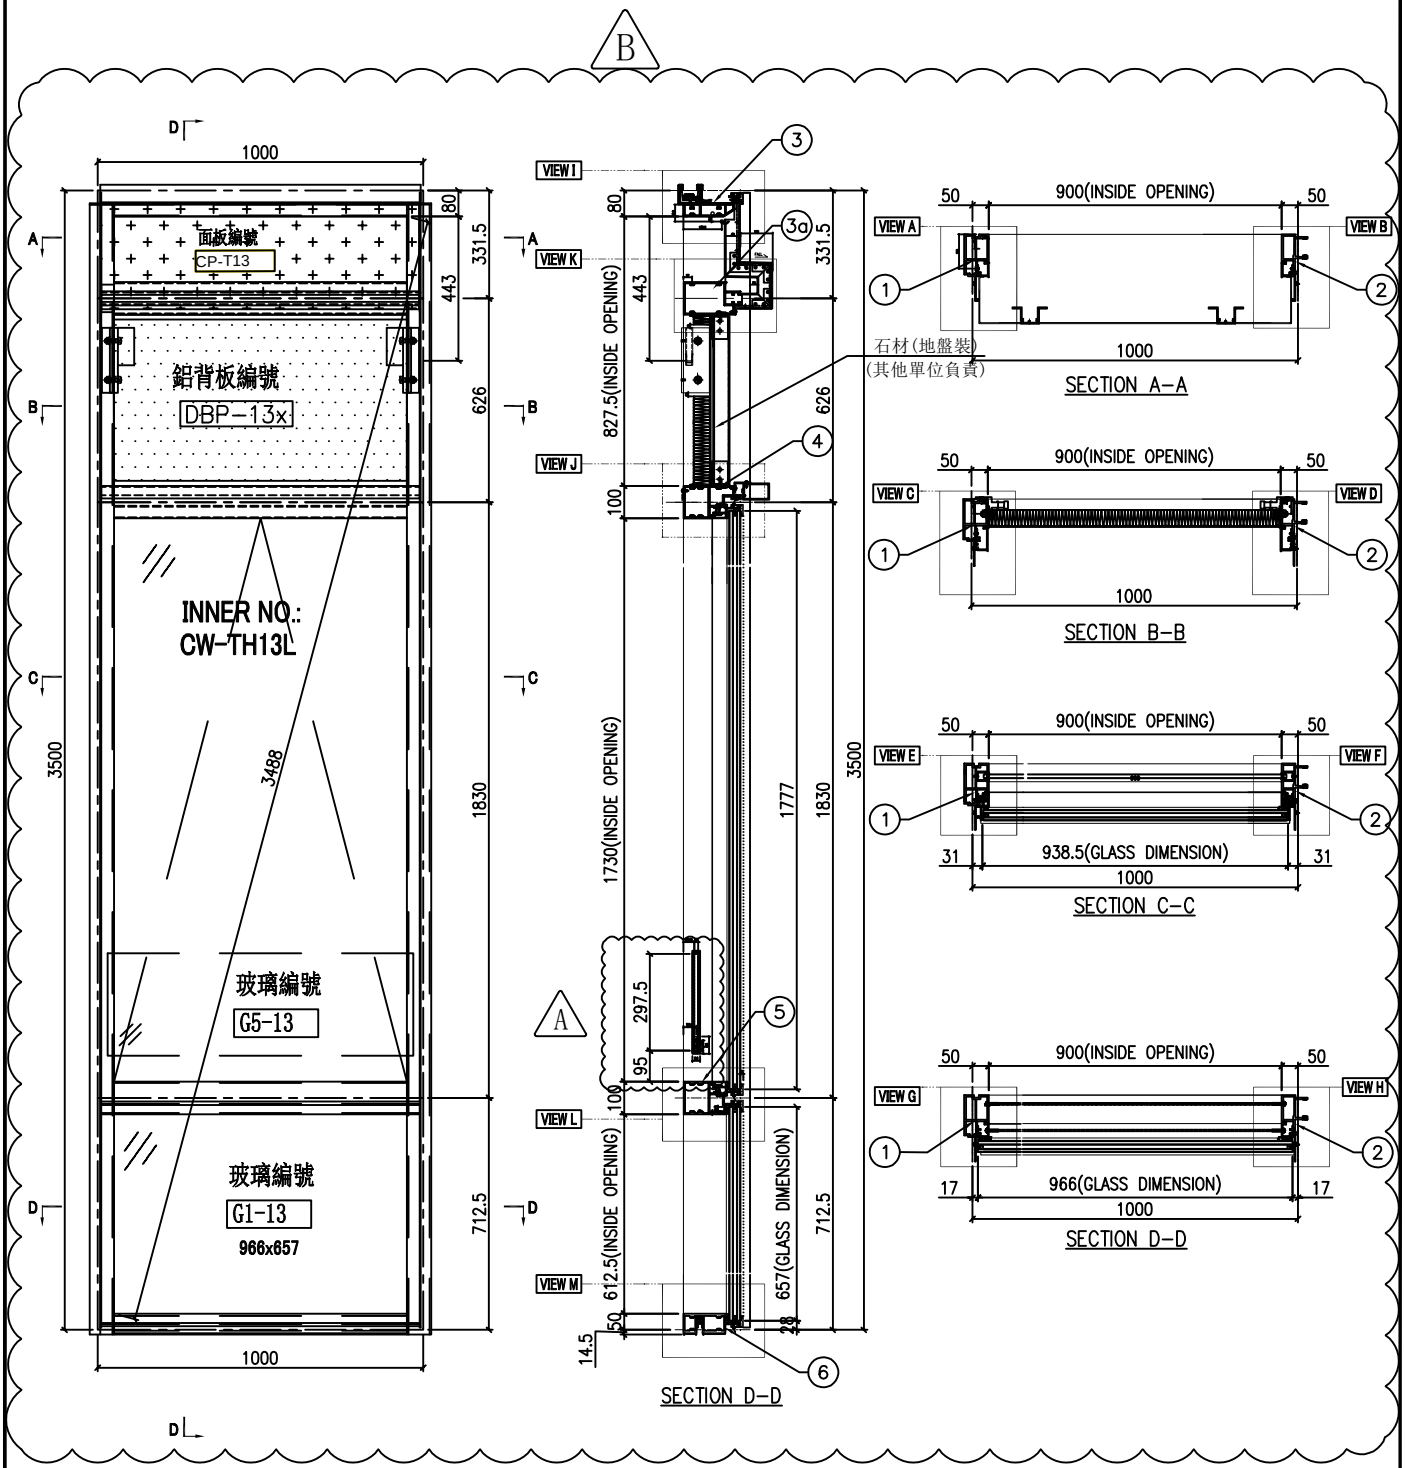

名稱	單元組裝圖	制圖	陳俊賢	2022.6.1	修改	A	B	
材料		復核	謝永林	2022.6.28	日期	2022.7.19	2022.10.27	
顏色	JMQ213457(三塗)	批准	胡哥		圖號	CW-PTBG13X		

EG-DWG3

美特鋁質 有限公司
MIDI Aluminium Fabricator Ltd.

工程號	J853	地盤	延坪道住宅

依據EI-5161C第九版施工圖修改(原:1000)分格高度尺寸
取消原位置玻璃，新增橫料與面板,裝飾鋁通
修改生窗分格高度 A

數據表見: CW-PTBG13X(2)
大樣圖見: CW-PTBG13X

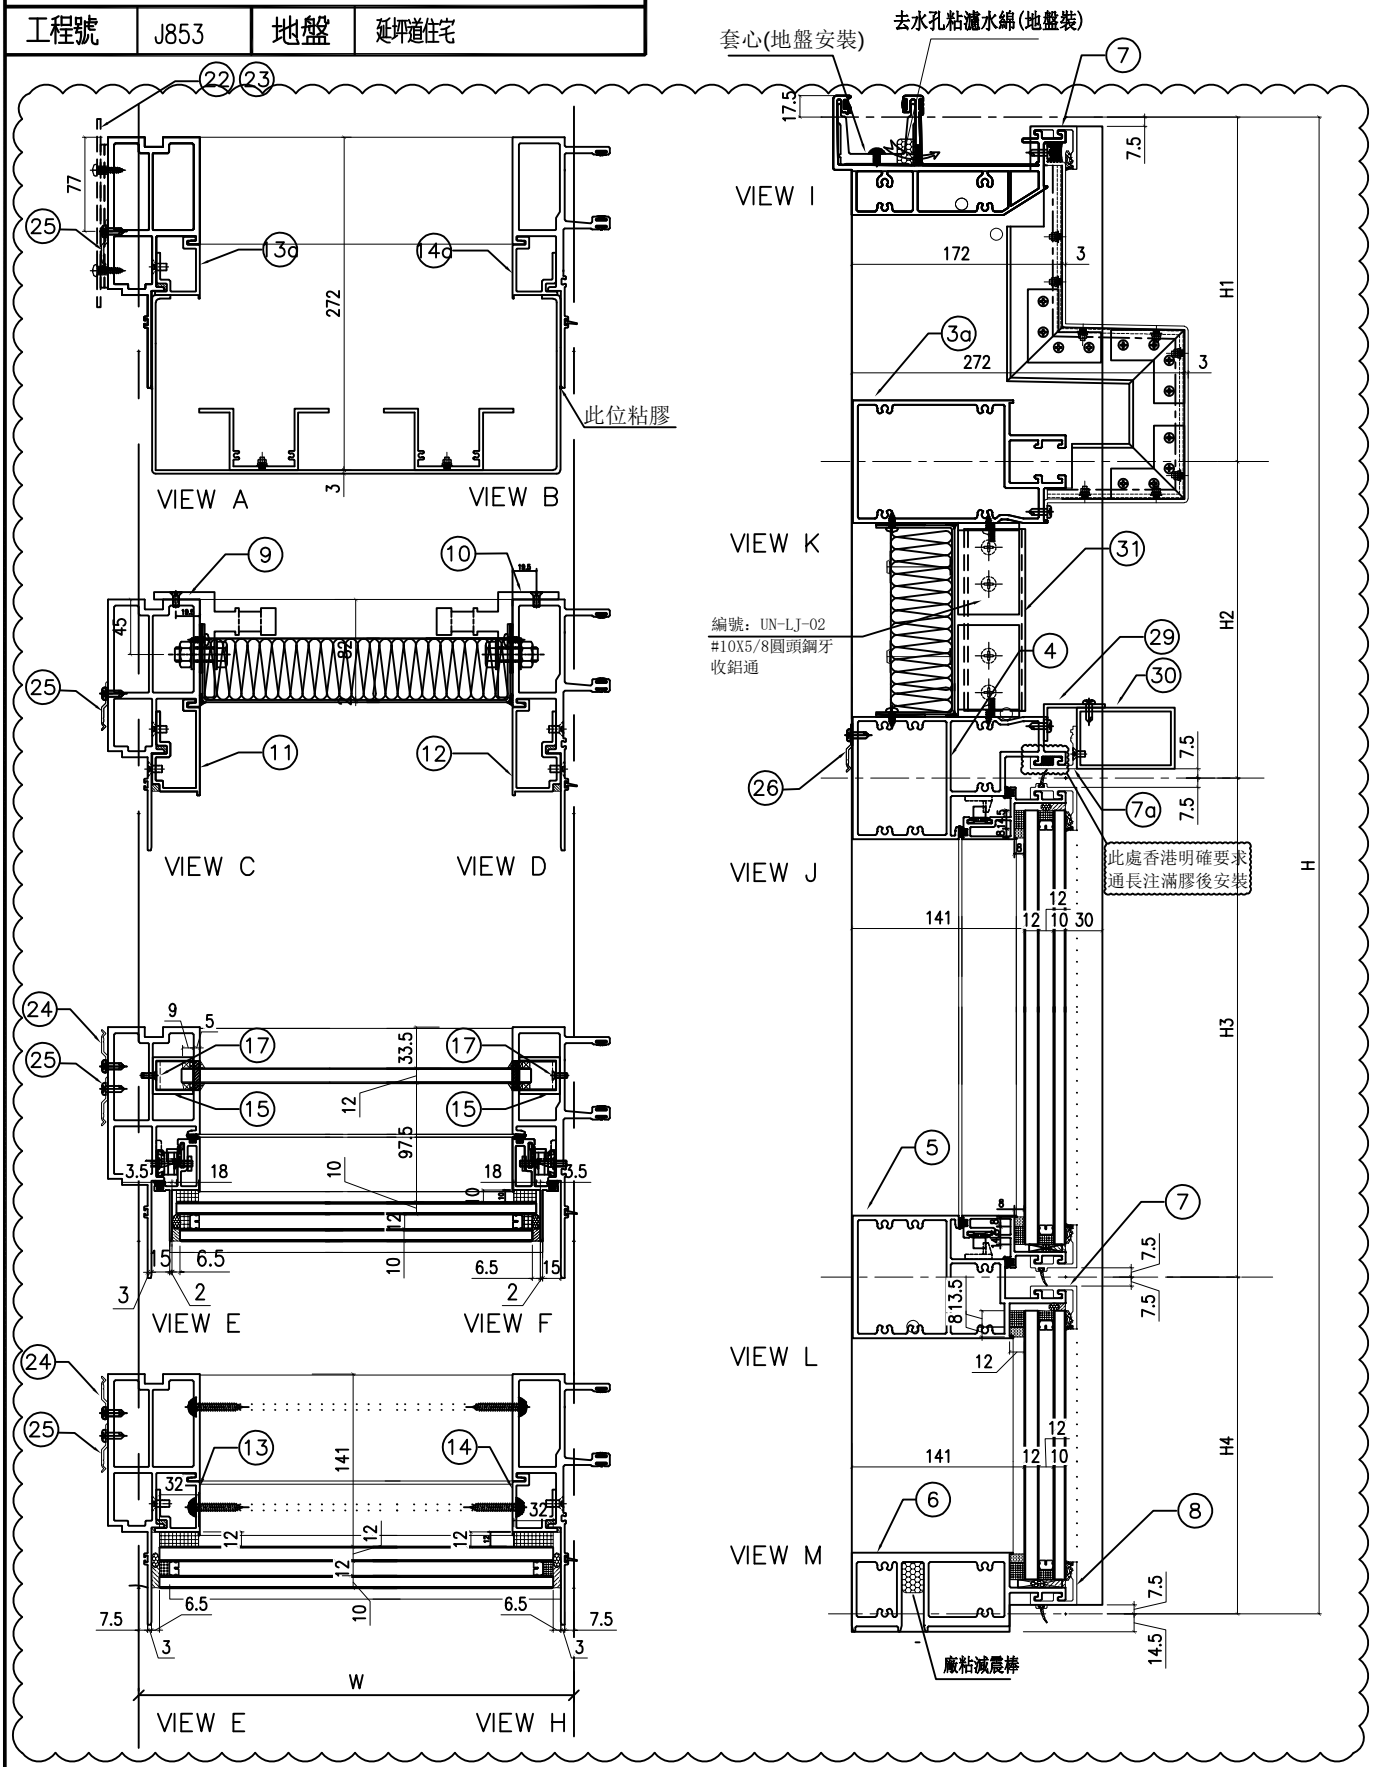

名稱	單元節點圖	制圖	陳俊賢	2021.11.03	修改	A		
材料		復核	謝永林	2021.11.30	日期	2022.10.27		
顏色	JMQ213457(三塗)	批准	胡哥		圖號	CW-PTBG13X(1)		

EG-DWG3

美特鋁質 有限公司
MIDI Aluminium Fabricator Ltd.

依據EI-5161C第九版施工圖修改分格高度
雲線處修改，新增圖號 A

組裝圖見: CW-PTBG13X(1)
大樣圖見: CW-PTBG13X

工程號	J853	地盤	延坪道住宅

分格W	分格H	分格H1	分格H2	分格H3	分格H4	
1000	3500	331.5	626	1830	712.5	

序號	名稱	加工圖號	數量	長度	備註	模號
1	生邊企	X85976-01XL	1	3507		X85976
2	生公企	X85973-01X	1	3507		X85973
3	頂橫	X85982-03R-13X	1	1017.5		X85982
3a	雙梗橫	X85983-03-13X	1	977		X85983
4	上梗下生中橫	X85984-03-13X	1	977		X85984
5	上生下梗中橫	X85985-03-13	1	977		X85985
6	底橫	X85981-03-13	1	977		X85981
7	扣蓋（頂）	X85989-01-13	2	978		X85989
7a	扣蓋	X85989-01-13X	1	978		X85989
8	扣蓋（底）	X85988-01-13	1	978		X85988
9	掛碼	KM-GM01	1	200		X85998
10	掛碼	KM-GM02	1	200		X85998
11	雙玻骨	UN-DM04	1	236.5		X85990
12	雙玻骨	UN-DM04R	1	236.5		X85990
13	雙玻骨	UN-DM2	1	611.5		X85990
14	雙玻骨	UN-DM2R	1	611.5		X85990
13a	單玻骨	UN-BM04	1	525		X85987
14a	單玻骨	UN-BM04R	1	525		X85987
15	玻璃攔河槽	LUC-01	2	317.5		JMFG0828
17	攔河槽鋁角	UN-AG01	2	23		JM1030
22	擋水巴	SS-04	2	112		3mm鋁板
23	擋水巴	SS-05	1	139		3mm鋁板
24	Z字碼	UN-Z02	8	50		
25	Z字碼	UN-Z01	11	50		
26	Z字碼	UN-Z01	2	50		
29	50*30*3mm鋁角	UN-LJ-13	1	978		
30	50*80*3mm鋁通	UN-LT-13	1	978		
31	50*100*3mm鋁通	UN-LT02	2	516		

配件清單名稱	顏色	數量	備注	配件清單名稱	顏色	數量	備注
#10x5/8"圓頭鋼牙	A4-70	14	修背板用(300mmC/C)	3/16x3/8"平頭機絲	A4-70	16	組裝窗玉用
#14x1-1/2"圓頭鋼牙	A4-70	40	修橫料	3/16x1/2"平頭機絲	A4-70	24	修夾巴,3粒/支
M6x12mm平頭機絲	A4-70	12	修企料單玻璃骨	M5x12mm平頭機絲	A4-70	8	修攔河槽及鋁角
M6x12mm平頭機絲	A4-70	6	修企料雙玻璃骨	2021-AA 24"東城產扇撐	304不鏽鋼	2	TH生窗用
M5x12mm平頭機絲	A4-70	4	固定掛碼到企料上	853-CZ1窗占	黑色	2	TH窗1只/玉
M12x40mm六角螺栓	A4-70	4	企料鋁碼用(配1螺母,1平介,1彈介)	853-CZ2窗占	黑色	2	TH窗1只/玉
M5x12mm圓頭綱絲	A4-70	0	修套心	俊華J076A窗玉扣碼(大)	不鏽鋼	2	TH窗2個
3/16x5/8"圓頭機絲	A4-70	8	修扇撐於玉上(5粒/只)	俊華J076A窗玉扣碼(小)	不鏽鋼	2	TH窗2個
3/16"x1/4"平頭機絲	A4-70	8	修加力巴	駿華T004鎖扣(夾巴)	鋅合金	8	TH8個/窗
3/16x3/8"圓頭機絲	A4-70	10	修扇撐於框上	駿華J047鎖點(14mm高)	304不鏽鋼	2	TH8個/窗
3/16x3/8"圓頭機絲	A4-70	8	修限位撐	東城202-18轉角器	鋅合金	2	TH窗用(2只/窗)
3/16x1/2"圓頭機絲	A4-70	8	用於收扣碼	2031-G(帶鑰匙)10"限位撐	304不鏽鋼	2	TH窗用(2只/窗)
3/16x1/2"圓頭機絲	A4-70	4	窗占用	2026-010A(無蓋)	JMQ213457(三塗)	1	TH窗用(1只/窗)
#10x5/8"圓頭鋼牙	A4-70	11	修Z字碼	#10x5/8"圓頭鋼牙	A4-70	24	2只/窗(修Z字碼)
				駿華J047鎖點(12.5高)	304不鏽鋼	6	TH8個/窗

名稱	單元件組裝圖數據表	制圖	陳俊賢	2022.6.1	修改	A		
材料		復核	謝永林	2022.6.28	日期	2022.10.27		
顏色	JMQ213457(三塗)	批准	胡哥		圖號	CW-PTBG13X(2)		

EG-DWG3

美特鋁質 有限公司
MIDI Aluminium Fabricator Ltd.

工程號	J853	地盤	延坪道住宅

數據表見: CW-PTMB13X(2)
A版依據EI4825修改擴河玻璃高度
節點圖見: CW-PTMB13X(1)

圖號	層數	數量	總數	樓層	使用位置
CW-PTMB13X	1	1	1	22F	J853-SD-CW-4104

依據EI-5161C第九版施工圖修改(原:1000)分格高度尺寸
取消原位置玻璃，新增橫料與面板,裝飾鋁通
修改生窗分格高度 B

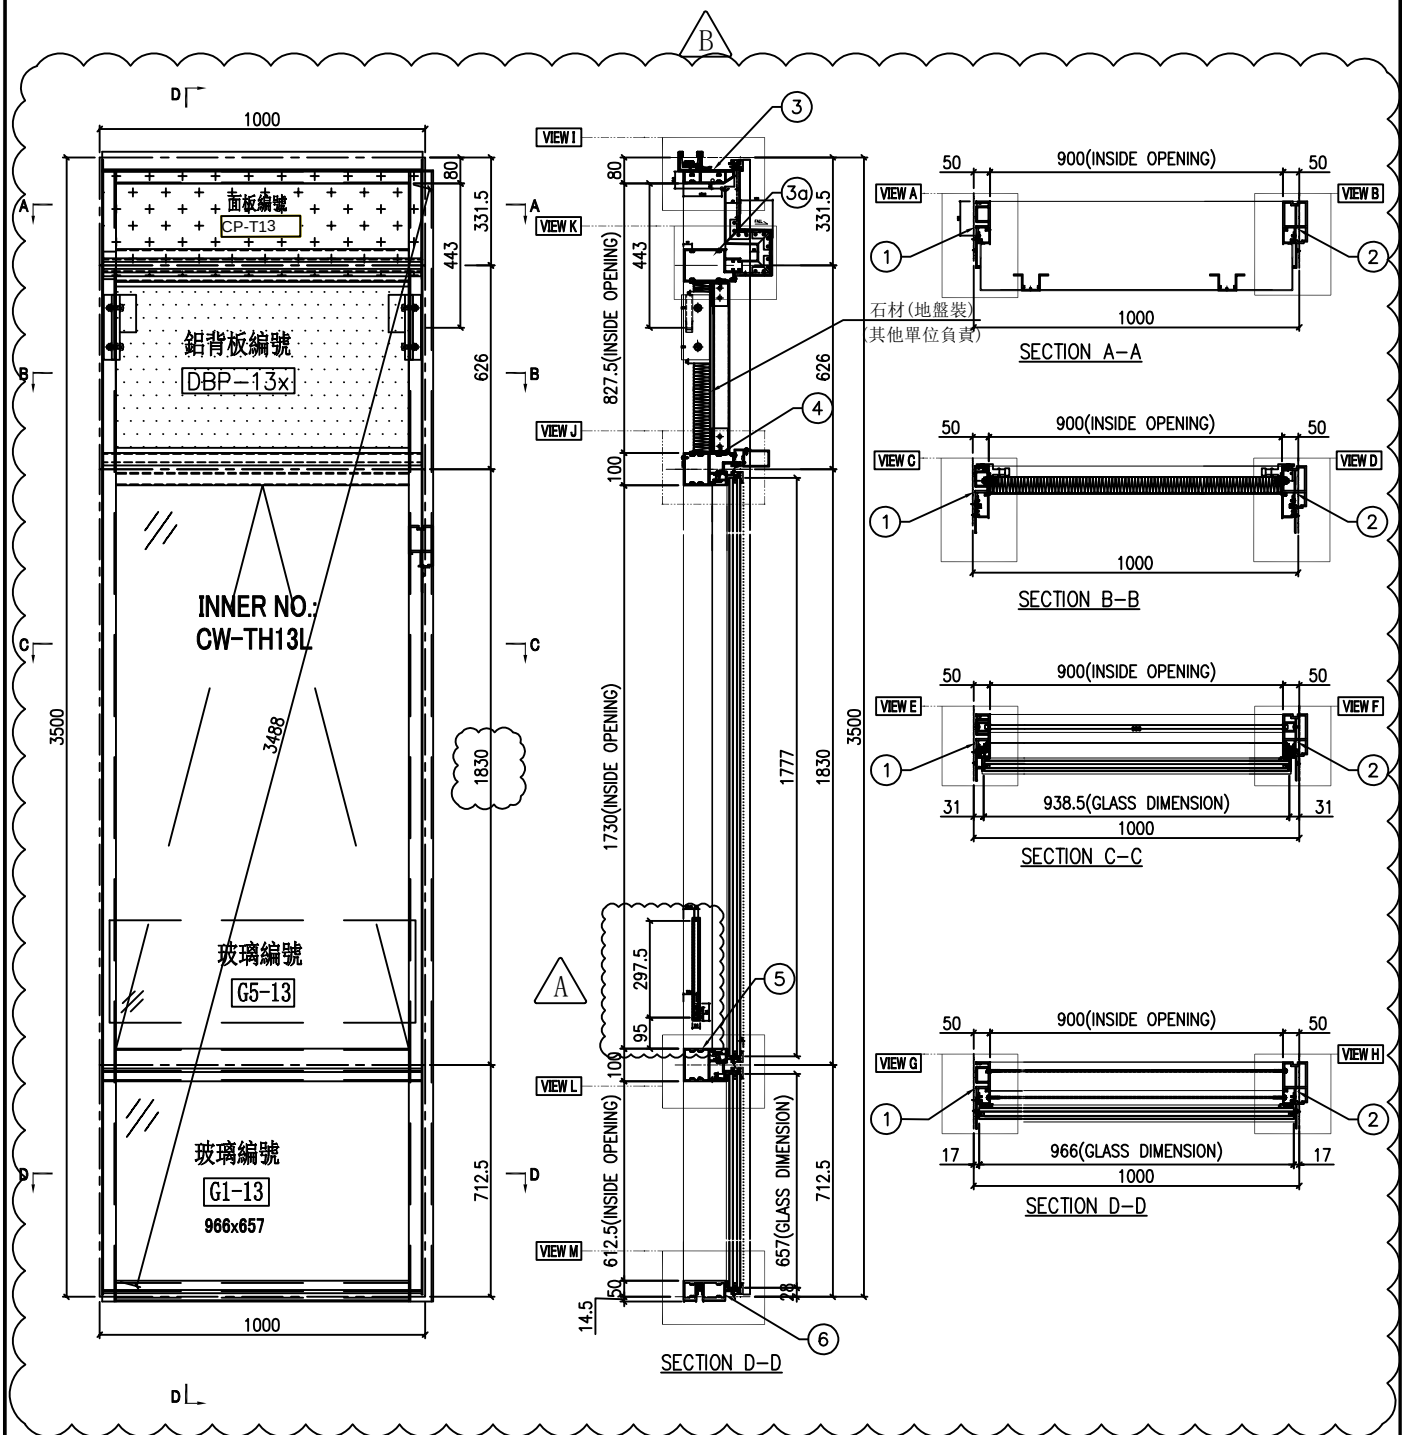

名稱	單元組裝圖	制圖	陳俊賢	2022.6.1	修改	A	B	
材料		復核	謝永林	2022.6.28	日期	2022.7.19	2022.10.27	
顏色	JMQ213457(三塗)	批准	胡哥		圖號	CW-PTMB13X		

EG-DWG3

美特鋁質 有限公司
MIDI Aluminium Fabricator Ltd.

工程號	J853	地盤	延坪道住宅

依據EI-5161C第九版施工圖修改(原:1000)分格高度尺寸
取消原位置玻璃，新增橫料與面板,裝飾鋁通
修改生窗分格高度 △1

數據表見: CW-PTMB13X(2)
大樣圖見: CW-PTMB13X

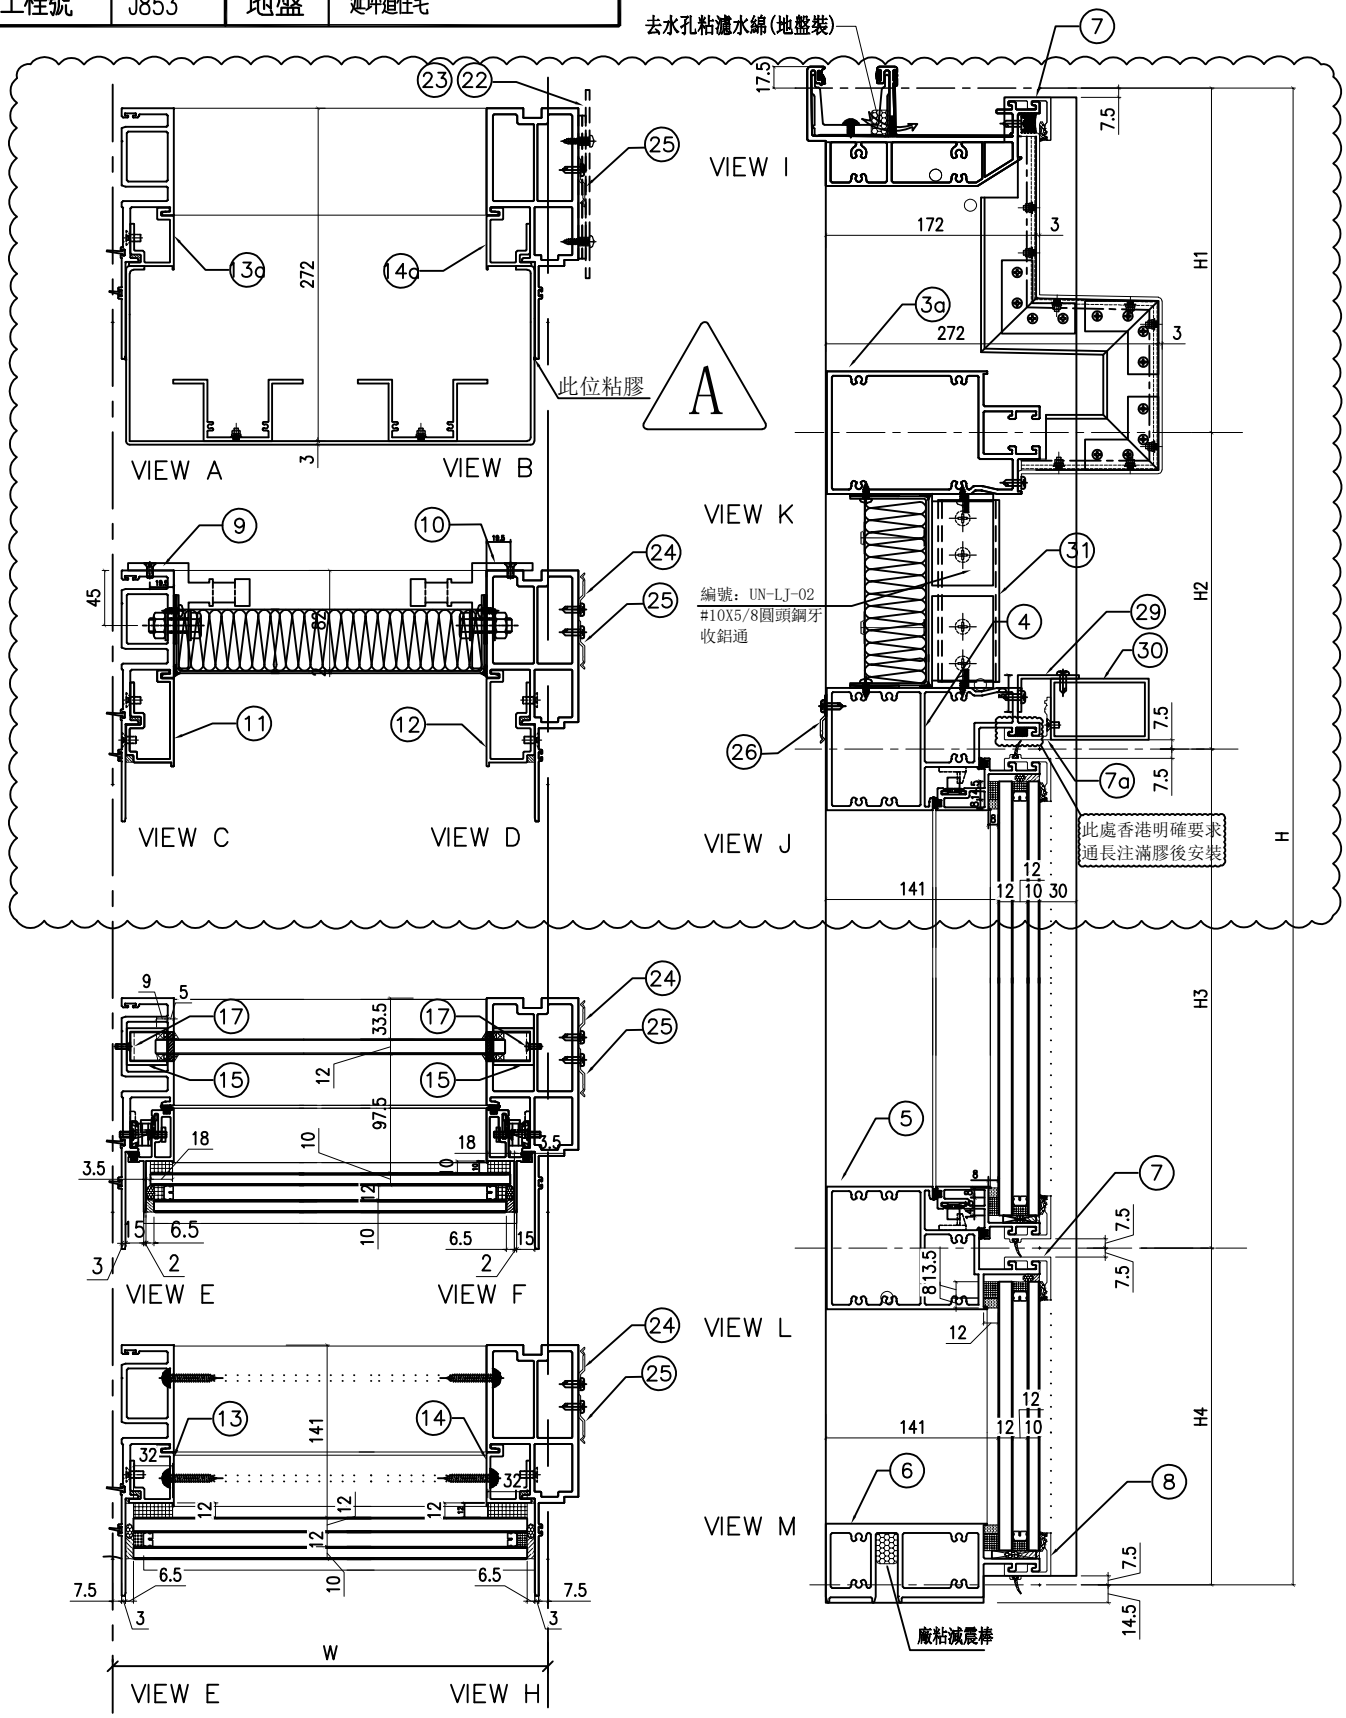

名稱	單元節點圖	制圖	陳俊賢	2021.11.03	修改	A		
材料		復核	謝永林	2021.11.30	日期	2022.10.27		
顏色	JMQ213457(三塗)	批准	胡哥		圖號	CW-PTMB13X(1)		

EG-DWG3

美特鋁質 有限公司
MIDI Aluminium Fabricator Ltd.

依據EI-5161C第九版施工圖修改分格高度
雲線處修改，新增圖號 A

組裝圖見: CW-PTMB13X(1)
大樣圖見: CW-PTMB13X

工程號	J853	地盤	延坪道住宅

分格W	分格H	分格H1	分格H2	分格H3	分格H4	
1000	3500	331.5	626	1830	712.5	

序號	名稱	加工圖號	數量	長度	備註	模號
1	生母企	X85974-01X	1	3507		X85974
2	生邊企	X85976-05XR	1	3507		X85976
3	頂橫	X85982-03L-13X	1	1017.5		X85982
3a	雙梗橫	X85983-03-13X	1	977		X85983
4	上梗下生中橫	X85984-03-13X	1	977		X85984
5	上生下梗中橫	X85985-03-13	1	977		X85985
6	底橫	X85981-03-13	1	977		X85981
7	扣蓋（頂）	X85989-01-13	2	978		X85989
7a	扣蓋	X85989-01-13X	1	978		X85989
8	扣蓋（底）	X85988-01-13	1	978		X85988
9	掛碼	KM-GM01	1	200		X85998
10	掛碼	KM-GM02	1	200		X85998
11	雙玻骨	UN-DM04	1	236.5		X85990
12	雙玻骨	UN-DM04R	1	236.5		X85990
13	雙玻骨	UN-DM2	1	611.5		X85990
14	雙玻骨	UN-DM2R	1	611.5		X85990
13a	單玻骨	UN-BM04	1	525		X85987
14a	單玻骨	UN-BM04R	1	525		X85987
15	玻璃攔河槽	LUC-01	2	317.5		JMFG0828
17	攔河槽鋁角	UN-AG01	2	23		JM1030
22	擋水巴	SS-04	2	112		3mm鋁板
23	擋水巴	SS-05	1	139		3mm鋁板
24	Z字碼	UN-Z02	8	50		
25	Z字碼	UN-Z01	11	50		
26	Z字碼	UN-Z01	2	50		
29	50*30*3mm鋁角	UN-LJ-13	1	978		
30	50*80*3mm鋁通	UN-LT-13	1	978		
31	50*100*3mm鋁通	UN-LT02	2	516		

配件清單名稱	顏色	數量	備注	配件清單名稱	顏色	數量	備注
#10x5/8"圓頭鋼牙	A4-70	14	修背板用(300mmC/C)	3/16x3/8"平頭機絲	A4-70	16	組裝窗玉用
#14x1-1/2"圓頭鋼牙	A4-70	40	修橫料	3/16x1/2"平頭機絲	A4-70	24	修夾巴,3粒/支
M6x12mm平頭機絲	A4-70	12	修企料單玻璃骨	M5x12mm平頭機絲	A4-70	8	修攔河槽及鋁角
M6x12mm平頭機絲	A4-70	6	修企料雙玻璃骨	2021-AA 24"東城產扇撐	304不鏽鋼	2	TH生窗用
M5x12mm平頭機絲	A4-70	4	固定掛碼到企料上	853-CZ1窗占	黑色	2	TH窗1只/玉
M12x40mm六角螺栓	A4-70	4	企料鋁碼用(配1螺母,1平介,1彈介)	853-CZ2窗占	黑色	2	TH窗1只/玉
M5x12mm圓頭綱絲	A4-70	0	修套心	俊華J076A窗玉扣碼(大)	不鏽鋼	2	TH窗2個
3/16x5/8"圓頭機絲	A4-70	8	修扇撐於玉上(5粒/只)	俊華J076A窗玉扣碼(小)	不鏽鋼	2	TH窗2個
3/16"x1/4"平頭機絲	A4-70	8	修加力巴	駿華T004鎖扣(夾巴)	鋅合金	8	TH8個/窗
3/16x3/8"圓頭機絲	A4-70	10	修扇撐於框上	駿華J047鎖點(14mm高)	304不鏽鋼	2	TH8個/窗
3/16x3/8"圓頭機絲	A4-70	8	修限位撐	東城202-18轉角器	鋅合金	2	TH窗用(2只/窗)
3/16x1/2"圓頭機絲	A4-70	8	用於收扣碼	2031-C(帶鑰匙)10"限位撐	304不鏽鋼	2	TH窗用(2只/窗)
3/16x1/2"圓頭機絲	A4-70	4	窗占用	2026-010A(無蓋)	JMQ213457(三塗)	1	TH窗用(1只/窗)
#10x5/8"圓頭鋼牙	A4-70	11	修Z字碼	#10x5/8"圓頭鋼牙	A4-70	24	2只/窗(修Z字碼)
				駿華J047鎖點(12.5高)	304不鏽鋼	6	TH8個/窗

名稱	單元件組裝圖數據表	制圖	陳俊賢	2021.11.03	修改	A		
材料		復核	謝永林	2021.11.30	日期	2022.10.27		
顏色	JMQ213457(三塗)	批准	胡哥		圖號	CW-PTMB13X(2)		

EG-DWG3

美特鋁質 有限公司
MIDI Aluminium Fabricator Ltd.

工程號	J853	地盤	延坪道住宅

數據表見: CW-PTMG06X(2)
節點圖見: CW-PTMG06X(1)

A版依據EI4825修改攔河玻璃高度

圖號	層數	數量	總數	樓層	使用位置
CW-PTMG06X	1	1	1	22F	J853-SD-CW-4104

依據EI-5161C第九版施工圖修改(原:1000)分格高度尺寸
取消原位置玻璃，新增橫料與面板,裝飾鋁通
修改生窗分格高度 B

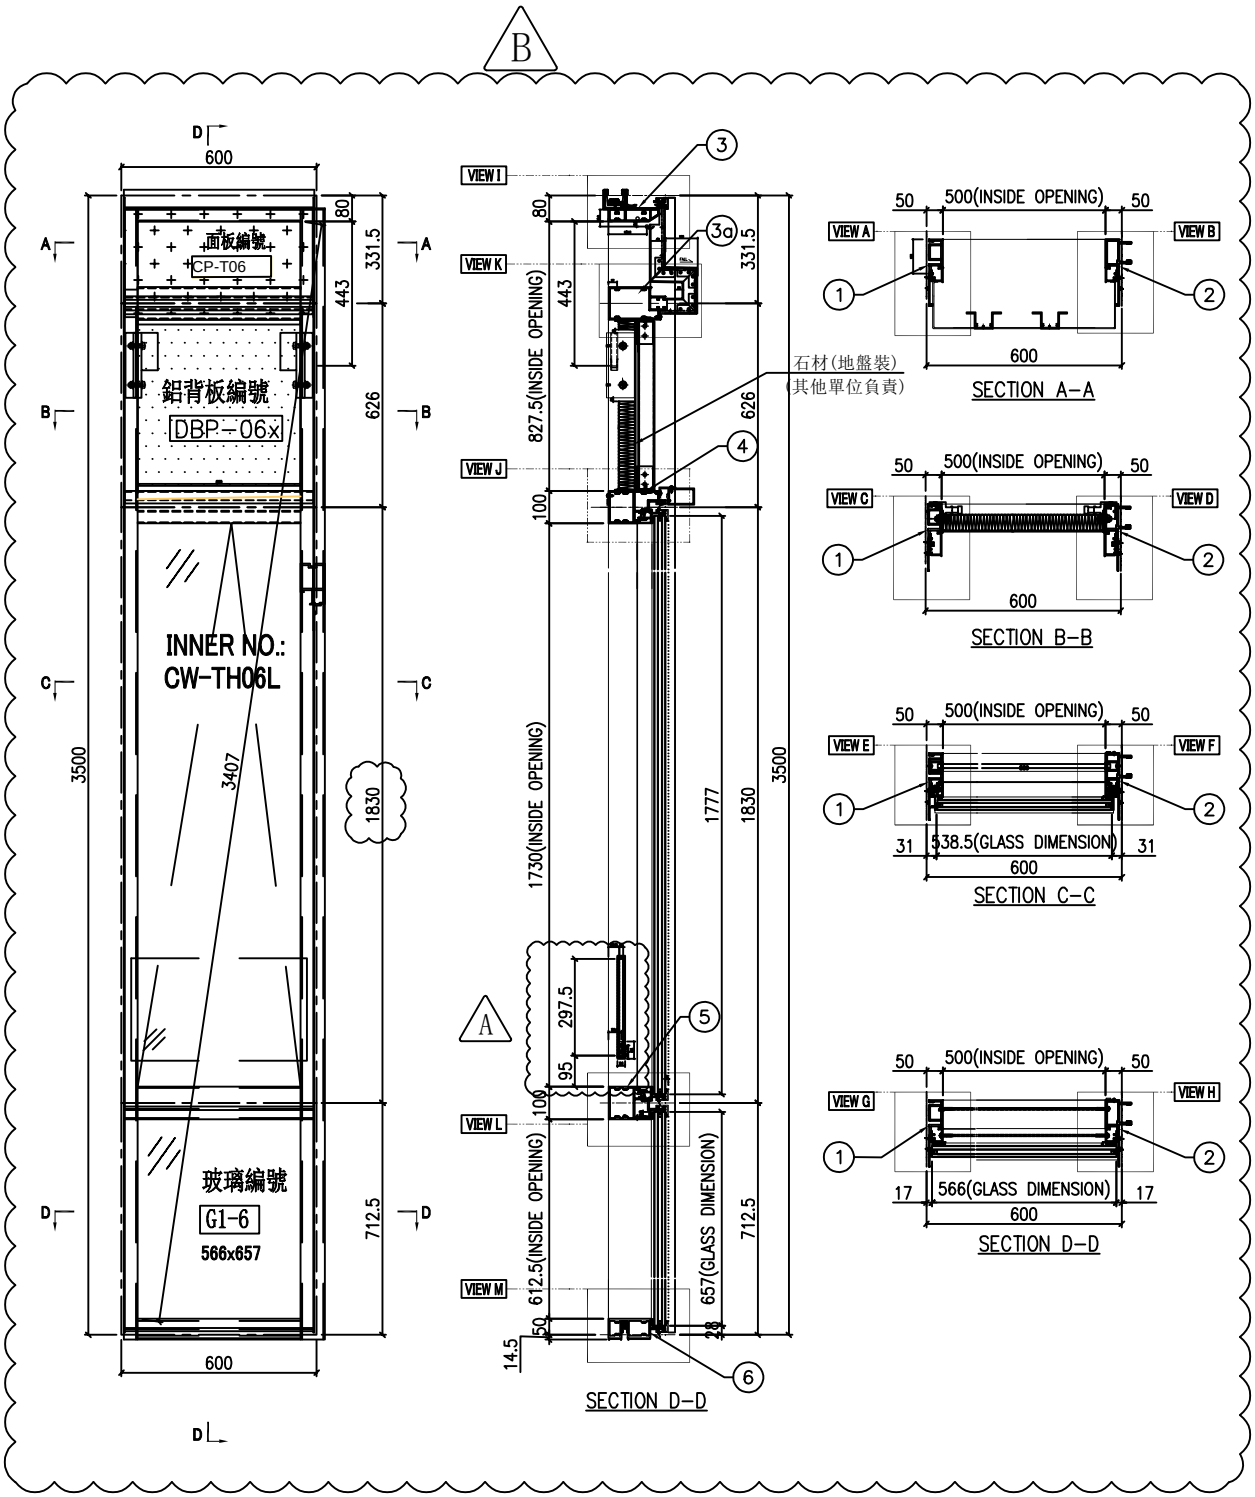

名稱	單元組裝圖	制圖	陳俊賢	2022.6.1	修改	A	B	
材料		復核	謝永林	2022.6.28	日期	2022.7.19	2022.10.27	
顏色	JMQ213457(三塗)	批准	胡哥		圖號	CW-PTMG06X		

EG—DWG3

美特鋁質 有限公司
MIDI Aluminium Fabricator Ltd.

工程號	J853	地盤	延坪道住宅

依據EI-5161C第九版施工圖修改(原:1000)分格高度尺寸
取消原位置玻璃，新增橫料與面板,裝飾鋁通
修改生窗分格高度 ⚠

數據表見: CW—PTMG06X(2)
大樣圖見: CW—PTMG06X

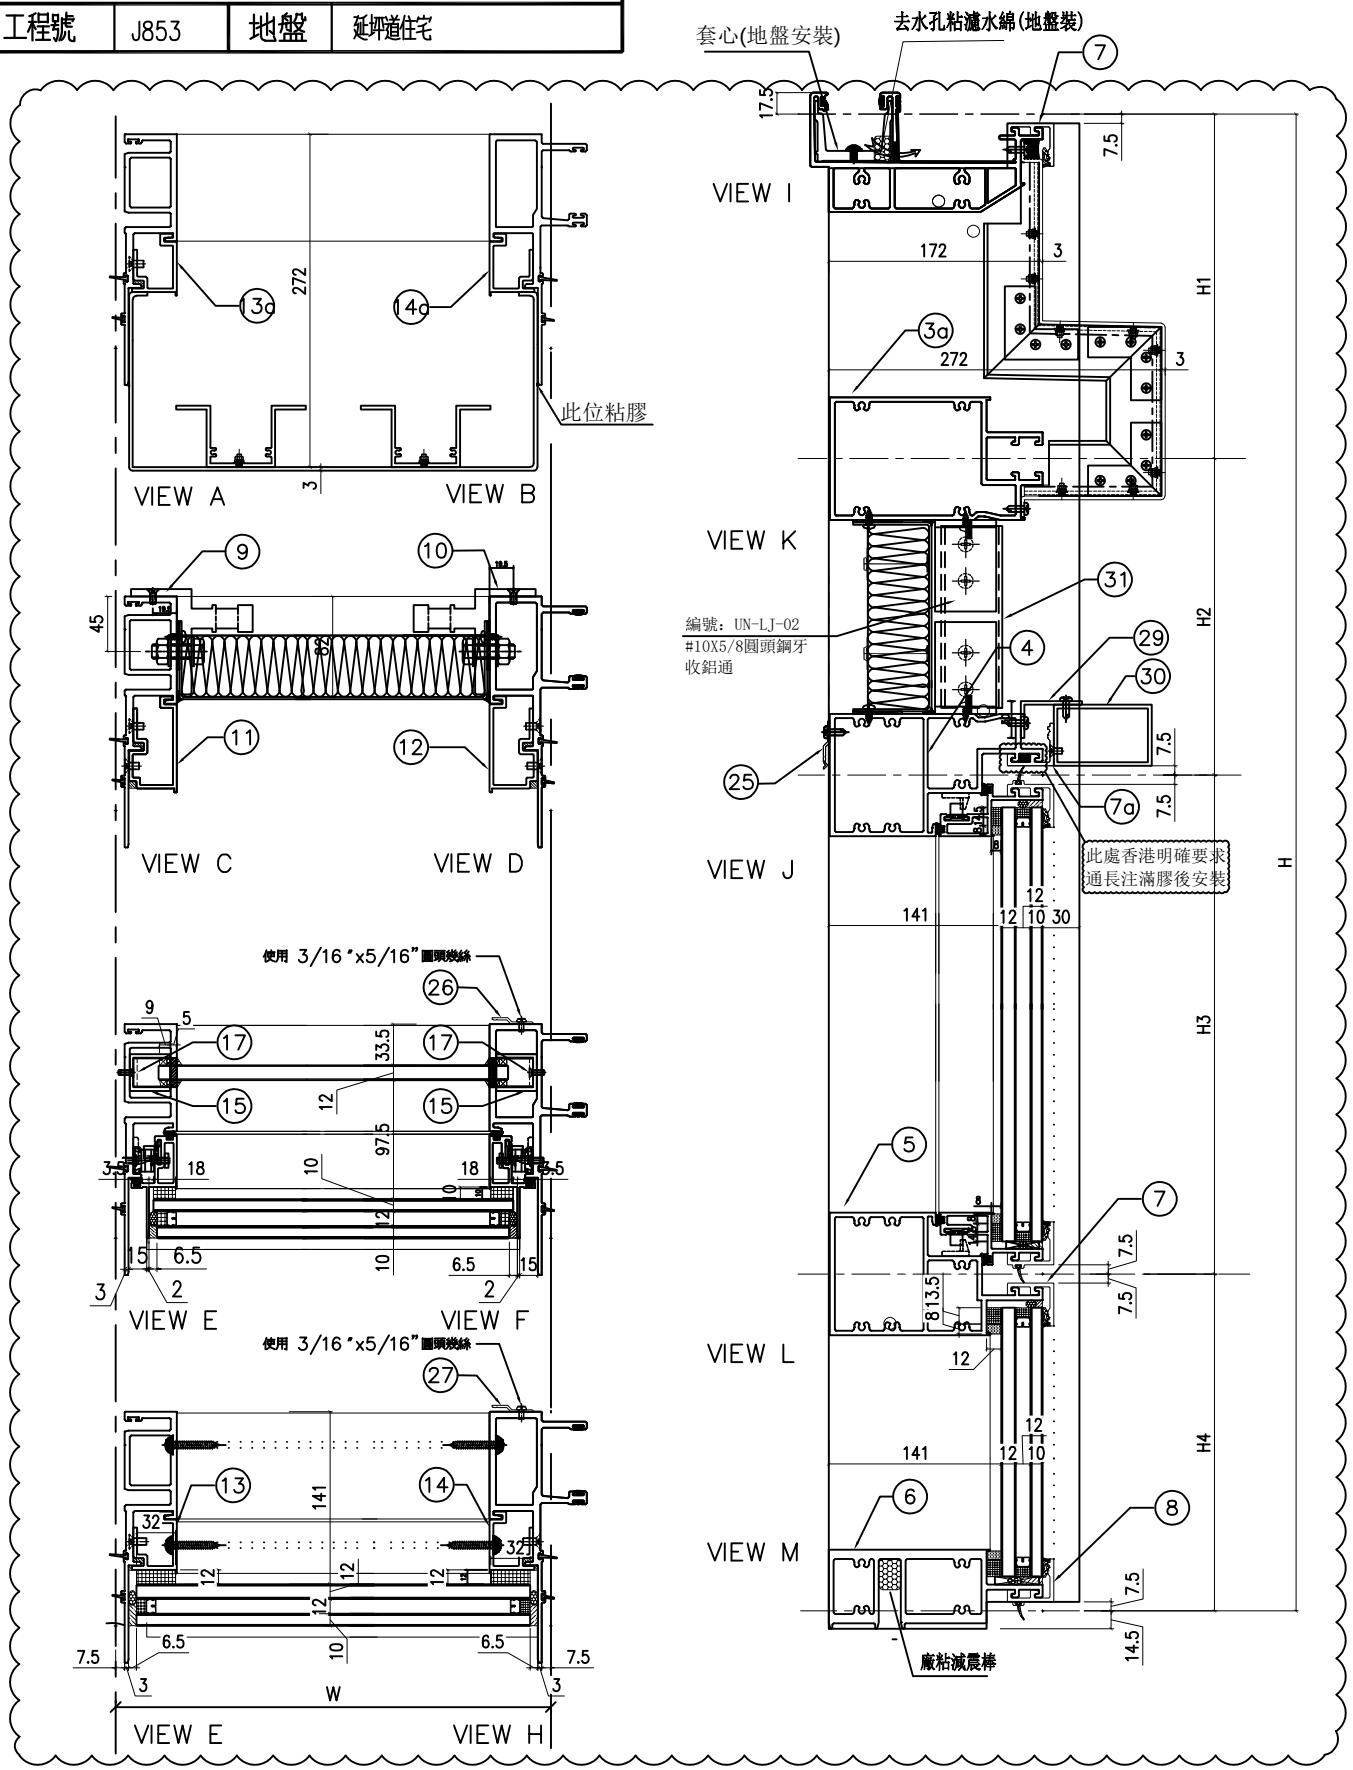

名稱	單元節點圖	制圖	陳俊賢	2021.11.03	修改	A		
材料		復核	謝永林	2021.11.30	日期	2022.10.27		
顏色	JMQ213457(三塗)	批准	胡哥		圖號	CW—PTMG06X(1)		

EG-DWG3

美特鋁質 有限公司
MIDI Aluminium Fabricator Ltd.

依據EI-5161C第九版施工圖修改分格高度
雲線處修改，新增圖號 A

節點圖見: CW-PTMG06X(1)
大樣圖見: CW-PTMG06X

工程號	J853	地盤	延坪道住宅

分格W	分格H	分格H1	分格H2	分格H3	分格H4	
600	3500	331.5	626	1830	712.5	

序號	名稱	加工圖號	數量	長度	備註	模號
1	生母企	X85974-01X	1	3507		X85974
2	生公企	X85973-01XZ	1	3507		X85973
3	頂橫	X85982-03W-06X	1	585		X85982
3a	雙梗橫	X85983-03-06X	1	577		X85983
4	上梗下生中橫	X85984-03-06X	1	577		X85984
5	上生下梗中橫	X85985-03-06	1	577		X85985
6	底橫	X85981-03-06	1	577		X85981
7	扣蓋（頂）	X85989-01-06	2	578		X85989
7a	扣蓋	X85989-01-06X	1	578		X85989
8	扣蓋（底）	X85988-01-06	1	578		X85988
9	掛碼	KM-GM01	1	200		X85998
10	掛碼	KM-GM02	1	200		X85998
11	雙玻骨	UN-DM04	1	236.5		X85990
12	雙玻骨	UN-DM04R	1	236.5		X85990
13	雙玻骨	UN-DM2	1	611.5		X85990
14	雙玻骨	UN-DM2R	1	611.5		X85990
13a	單玻骨	UN-BM04	1	525		X85987
14a	單玻骨	UN-BM04R	1	525		X85987
15	玻璃攔河槽	LUC-01	2	317.5		JMFG0828
17	攔河槽鋁角	UN-AG01	2	23		JM1030
25	Z字碼	UN-Z01	2	50		
26	Z字碼	UN-Z04	8	50		
29	50*30*3mm鋁角	UN-LJ-06	1	578		
30	50*80*3mm鋁通	UN-LT-06	1	578		
31	50*100*3mm鋁通	UN-LT02	2	516		

配件清單名稱	顏色	數量	備注	配件清單名稱	顏色	數量	備注
#10x5/8"圓頭鋼牙	A4-70	14	修背板用(300mmC/C)	3/16x3/8"平頭機絲	A4-70	16	組裝窗玉用
#14x1-1/2"圓頭鋼牙	A4-70	40	修橫料	3/16x1/2"平頭機絲	A4-70	24	修夾巴,3粒/支
M6x12mm平頭機絲	A4-70	12	修企料單玻璃骨	M5x12mm平頭機絲	A4-70	8	修攔河槽及鋁角
M6x12mm平頭機絲	A4-70	6	修企料雙玻璃骨	2021-AA 24"東城產扇撐	304不鏽鋼	2	TH生窗用
M5x12mm平頭機絲	A4-70	4	固定掛碼到企料上	853-CZ1窗占	黑色	2	TH窗1只/玉
M12x40mm六角螺栓	A4-70	4	企料鋁碼用(配1螺母,1平介,1彈介)	853-CZ2窗占	黑色	2	TH窗1只/玉
M5x12mm圓頭綱絲	A4-70	0	修套心	俊華J076A窗玉扣碼(大)	不鏽鋼	2	TH窗2個
3/16x5/8"圓頭機絲	A4-70	8	修扇撐於玉上(5粒/只)	俊華J076A窗玉扣碼(小)	不鏽鋼	2	TH窗2個
3/16"x1/4"平頭機絲	A4-70	8	修加力巴	駿華T004鎖扣(夾巴)	鋅合金	8	TH8個/窗
3/16x3/8"圓頭機絲	A4-70	10	修扇撐於框上	駿華J047鎖點(14mm高)	304不鏽鋼	2	TH8個/窗
3/16x3/8"圓頭機絲	A4-70	8	修限位撐	東城202-18轉角器	鋅合金	2	TH窗用(2只/窗)
3/16x1/2"圓頭機絲	A4-70	8	用於收扣碼	2031-G(帶鑰匙)10"限位撐	304不鏽鋼	2	TH窗用(2只/窗)
3/16x1/2"圓頭機絲	A4-70	4	窗占用	2026-010A(無蓋)	JMQ213457(三塗)	1	TH窗用(1只/窗)
#10x5/8"圓頭鋼牙	A4-70	11	修Z字碼	#10x5/8"圓頭鋼牙	A4-70	24	2只/窗(修Z字碼)
				駿華J047鎖點(12.5高)	304不鏽鋼	6	TH8個/窗

名稱	單元件組裝圖數據表	制圖	陳俊賢	2021.11.03	修改	A		
材料		復核	謝永林	2021.11.30	日期	2022.10.27		
顏色	JMQ213457(三塗)	批准	胡哥		圖號	CW-PTMG06X(2)		

EG-DWG3

美特鋁質 有限公司
MIDI Aluminium Fabricator Ltd.

工程號	J853	地盤	延坪道住宅

數據表見: CW-PTZMG06X(2)
節點圖見: CW-PTZMG06X(1)

A版依據EI4825修改攔河玻璃高度

圖號	層數	數量	總數	樓層	使用位置
CW-PTZMG06X	1	1	1	22F	J853-SD-CW-4104

依據EI-5161C第九版施工圖修改(原:1000)分格高度尺寸
取消原位置玻璃，新增橫料與面板,裝飾鋁通
修改生窗分格高度 B

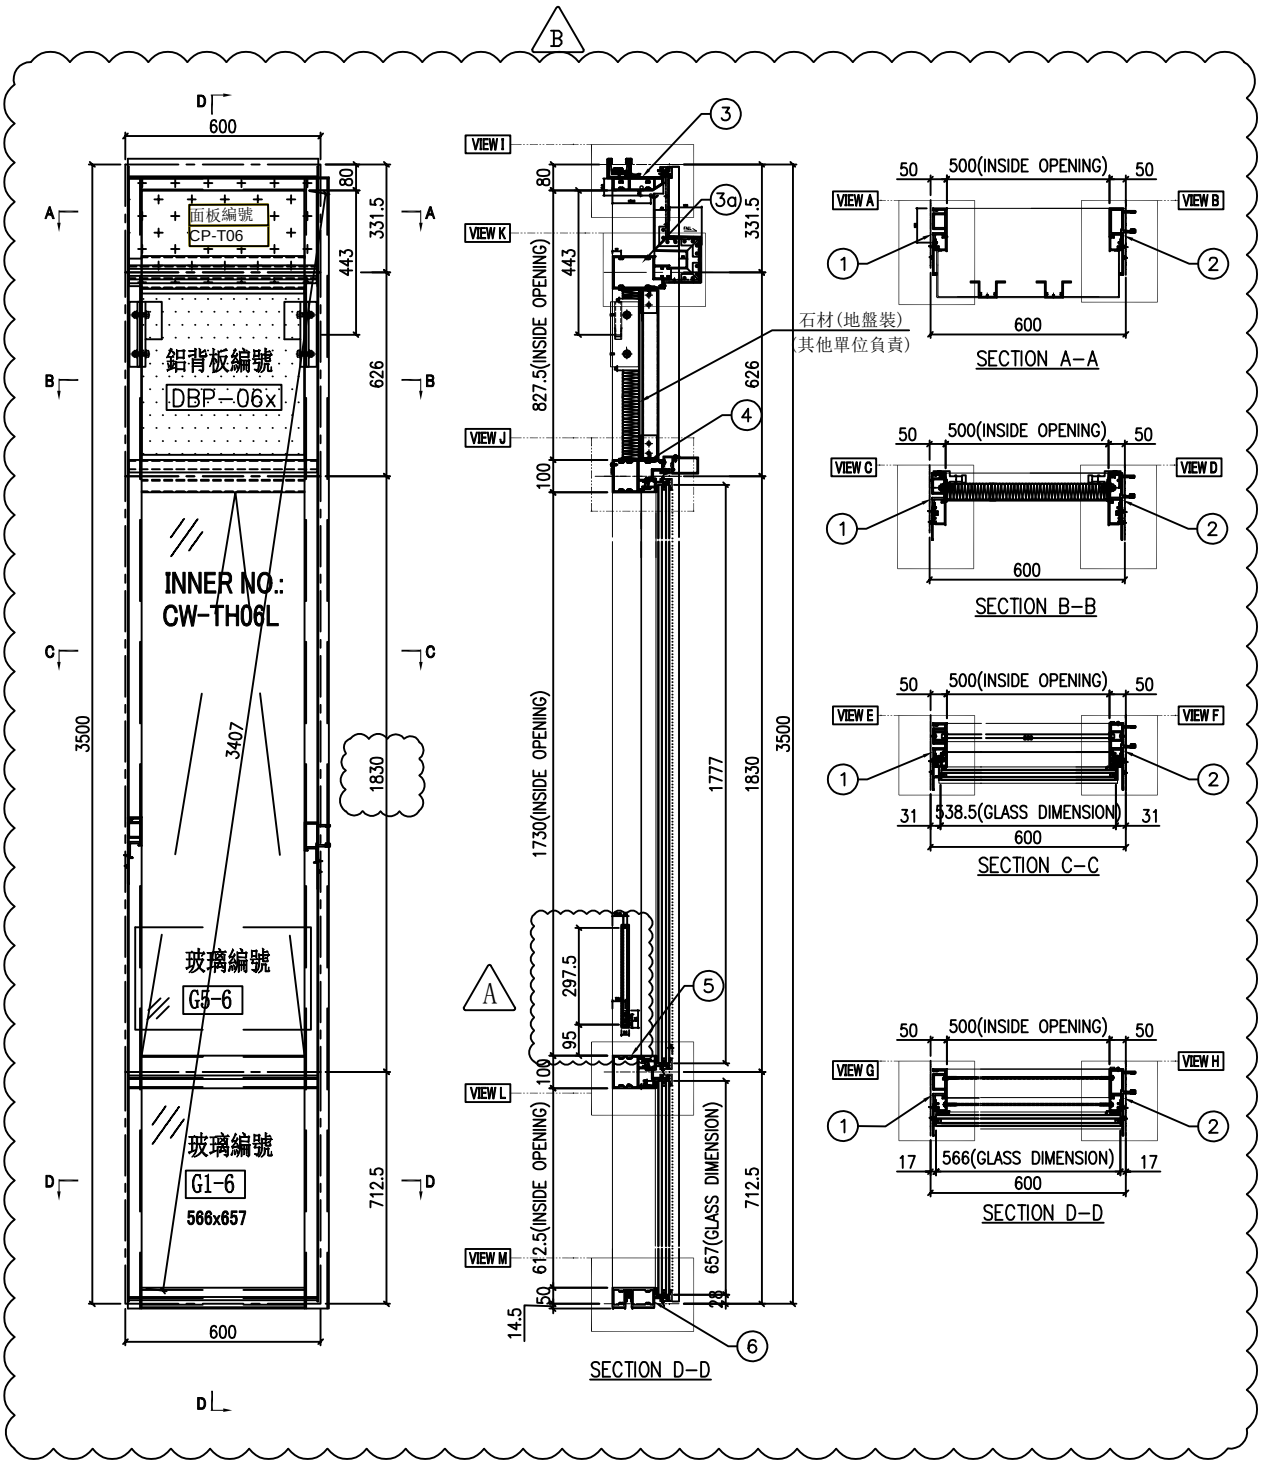

名稱	單元組裝圖	制圖	陳俊賢	2022.6.1	修改	A	B	
材料		復核	謝永林	2022.6.28	日期	2022.7.19	2022.10.27	
顏色	JMQ213457(三塗)	批准	胡哥		圖號	CW-PTZMG06X		

EG-DWG3

美特鋁質 有限公司
MIDI Aluminium Fabricator Ltd.

工程號	J853	地盤	延坪道住宅

依據EI-5161C第九版施工圖修改(原:1000)分格高度尺寸
取消原位置玻璃，新增橫料與面板,裝飾鋁通
修改生窗分格高度 A

數據表見: CW-PTZMG06X(2)
大樣圖見: CW-PTZMG06X

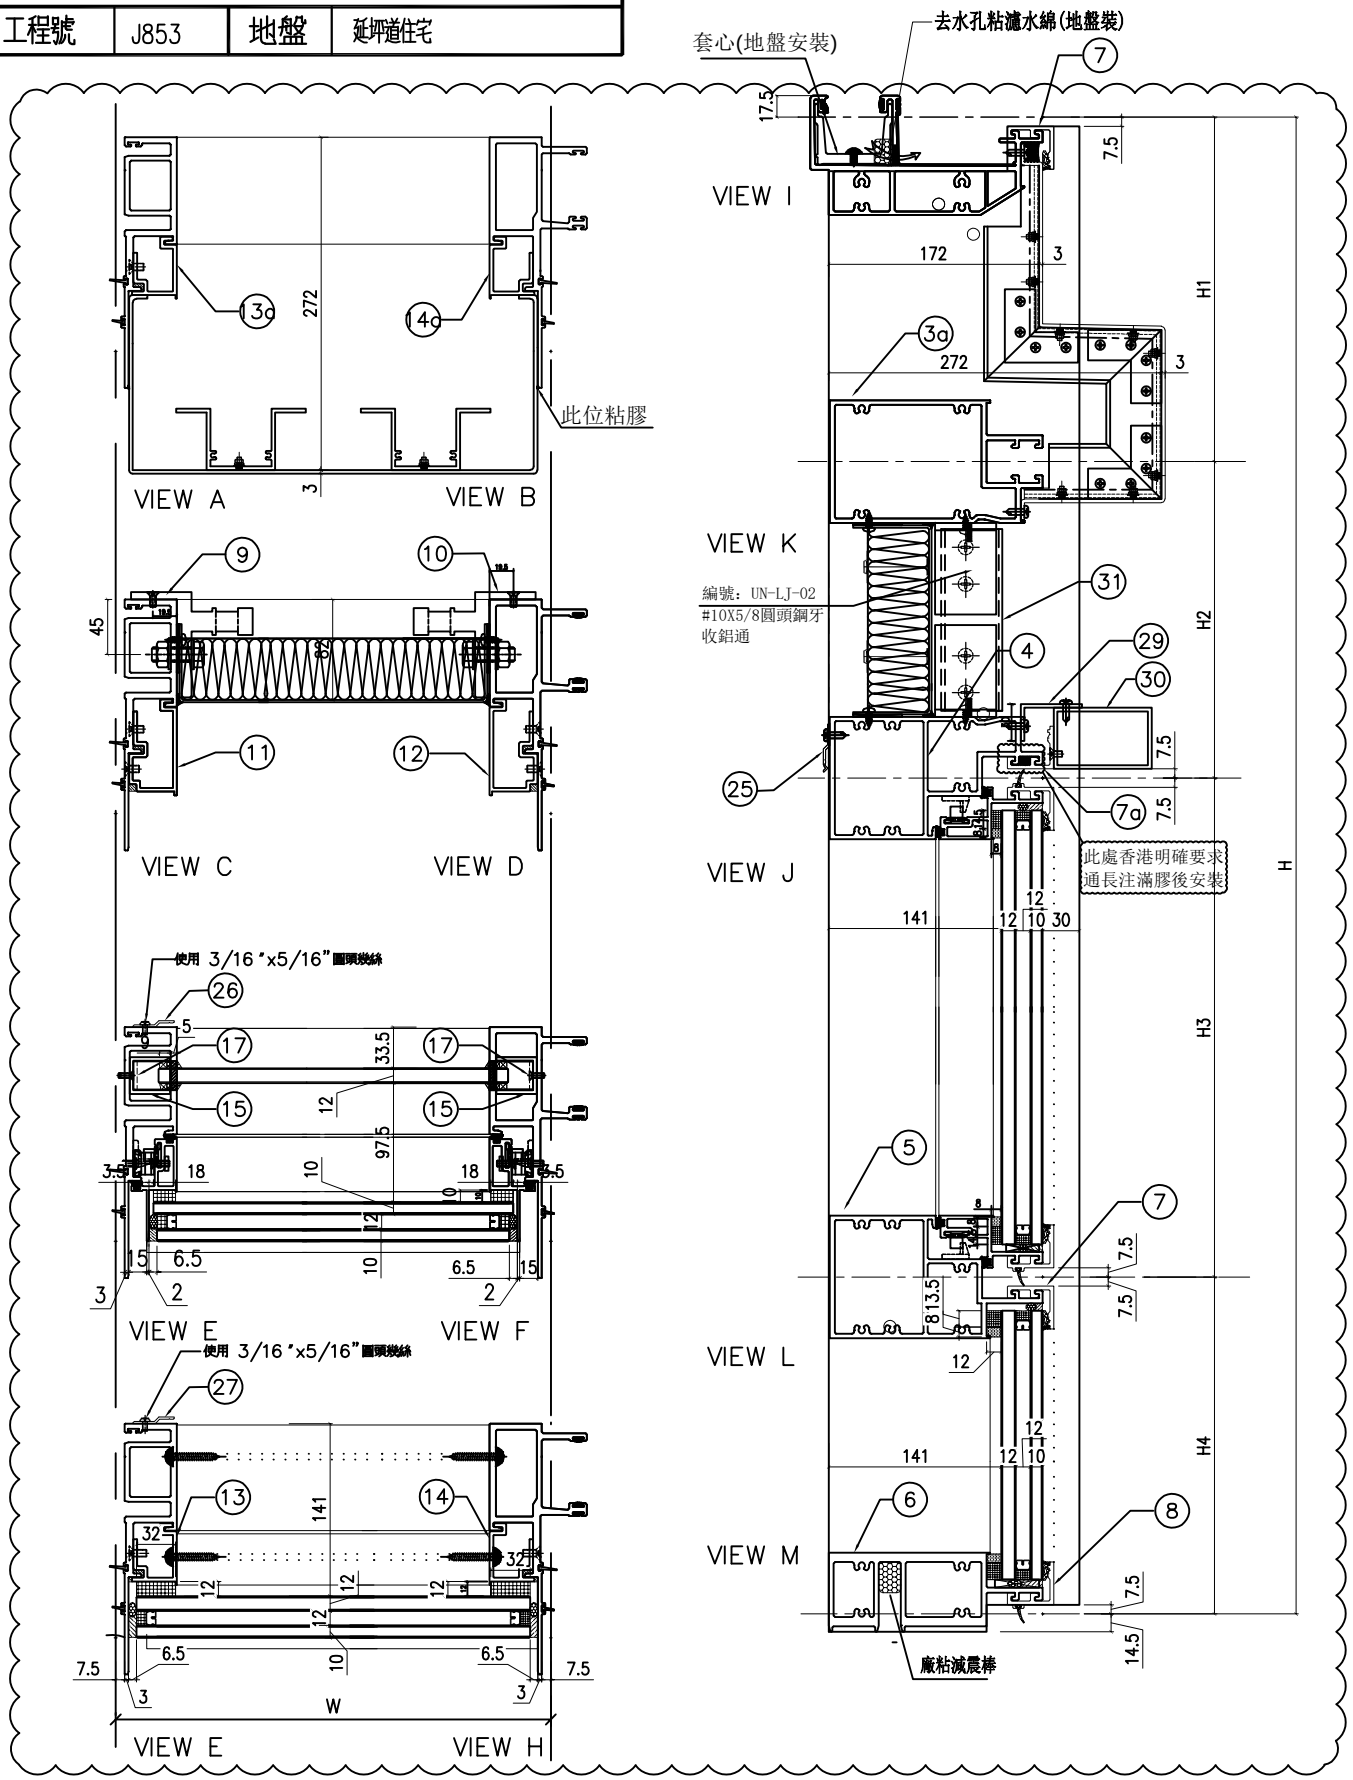

名稱	單元節點圖	制圖	陳俊賢	2021.11.03	修改	A		
材料		復核	謝永林	2021.11.30	日期	2022.10.27		
顏色	JMQ213457(三塗)	批准	胡哥		圖號	CW-PTZMG06X(1)		

EG-DWG3

美特鋁質 有限公司
MIDI Aluminium Fabricator Ltd.

依據EI-5161C第九版施工圖修改分格高度
雲線處修改，新增圖號 A

大樣表見: CW-PTZMG06X
節點圖見: CW-PTZMG06X(1)

工程號	J853	地盤	延坪道住宅

分格W	分格H	分格H1	分格H2	分格H3	分格H4	
600	3500	331.5	626	1830	712.5	

序號	名稱	加工圖號	數量	長度	備註	模號
1	生母企	X85974-01XZ	1	3507		X85974
2	生公企	X85973-01X	1	3507		X85973
3	頂橫	X85982-03W-06X	1	585		X85982
3a	雙梗橫	X85983-03-06X	1	577		X85983
4	上梗下生中橫	X85984-03-06X	1	577		X85984
5	上生下梗中橫	X85985-03-06	1	577		X85985
6	底橫	X85981-03-06	1	577		X85981
7	扣蓋（頂）	X85989-01-06	2	578		X85989
7a	扣蓋	X85989-01-06X	1	578		X85989
8	扣蓋（底）	X85988-01-06	1	578		X85988
9	掛碼	KM-GM01	1	200		X85998
10	掛碼	KM-GM02	1	200		X85998
11	雙玻骨	UN-DM04	1	236.5		X85990
12	雙玻骨	UN-DM04R	1	236.5		X85990
13	雙玻骨	UN-DM2	1	611.5		X85990
14	雙玻骨	UN-DM2R	1	611.5		X85990
13a	單玻骨	UN-BM04	1	525		X85987
14a	單玻骨	UN-BM04R	1	525		X85987
15	玻璃攔河槽	LUC-01	2	317.5		JMFG0828
17	攔河槽鋁角	UN-AG01	2	23		JM1030
25	Z字碼	UN-Z01	2	50		
26	Z字碼	UN-Z04	8	50		
29	50*30*3mm鋁角	UN-LJ-06	1	578		
30	50*80*3mm鋁通	UN-LT-06	1	578		
31	50*100*3mm鋁通	UN-LT02	2	516		

配件清單名稱	顏色	數量	備注
#10x5/8"圓頭鋼牙	A4-70	14	修背板用(300mmC/C)
#14x1-1/2"圓頭鋼牙	A4-70	40	修橫料
M6x12mm平頭機絲	A4-70	12	修企料單玻璃骨
M6x12mm平頭機絲	A4-70	6	修企料雙玻璃骨
M5x12mm平頭機絲	A4-70	4	固定掛碼到企料上
M12x40mm六角螺栓	A4-70	4	企料鋁碼用(配1螺母,1平介,1彈介)
M5x12mm圓頭綱絲	A4-70	0	修套心
3/16x5/8"圓頭機絲	A4-70	8	修扇撐於玉上(5粒/只)
3/16"x1/4"平頭機絲	A4-70	8	修加力巴
3/16x3/8"圓頭機絲	A4-70	10	修扇撐於框上
3/16x3/8"圓頭機絲	A4-70	8	修限位撐
3/16x1/2"圓頭機絲	A4-70	8	用於收扣碼
3/16x1/2"圓頭機絲	A4-70	4	窗占用
#10x5/8"圓頭鋼牙	A4-70	11	修Z字碼

配件清單名稱	顏色	數量	備注
3/16x3/8"平頭機絲	A4-70	16	組裝窗玉用
3/16x1/2"平頭機絲	A4-70	24	修夾巴,3粒/支
M5x12mm平頭機絲	A4-70	8	修攔河槽及鋁角
2021-AA 24"東城產扇撐	304不鏽鋼	2	TH生窗用
853-CZ1窗占	黑色	2	TH窗1只/玉
853-CZ2窗占	黑色	2	TH窗1只/玉
俊華J076A窗玉扣碼(大)	不鏽鋼	2	TH窗2個
俊華J076A窗玉扣碼(小)	不鏽鋼	2	TH窗2個
駿華T004鎖扣(夾巴)	鋅合金	8	TH8個/窗
駿華J047鎖點(14mm高)	304不鏽鋼	2	TH8個/窗
東城202-18轉角器	鋅合金	2	TH窗用(2只/窗)
2031-G(帶鑰匙)10"限位撐	304不鏽鋼	2	TH窗用(2只/窗)
2026-010A(無蓋)	JMQ213457(三塗)	1	TH窗用(1只/窗)
#10x5/8"圓頭鋼牙	A4-70	24	2只/窗(修Z字碼)
駿華J047鎖點(12.5高)	304不鏽鋼	6	TH8個/窗

名稱	單元件組裝圖數據表	制圖	陳俊賢	2021.11.03	修改	A		
材料		復核	謝永林	2021.11.30	日期	2022.10.27		
顏色	JMQ213457(三塗)	批准	胡哥		圖號	CW-PTZMG06X(2)		

EG-DWG3

美特鋁質 有限公司
MIDI Aluminium Fabricator Ltd.

圖號	層數	數量	總數	樓層	使用位置
CW-PRMB06K	15	1	15	5F-21F	J853-SD-CW-4101

工程號	J853	地盤	延坪道住宅

數據表見: CW-PRMB06K(2)

A版依據EI4825修改攔河玻璃高度

節點圖見: CW-PRMB06K(1)

修改窗玉編號B版

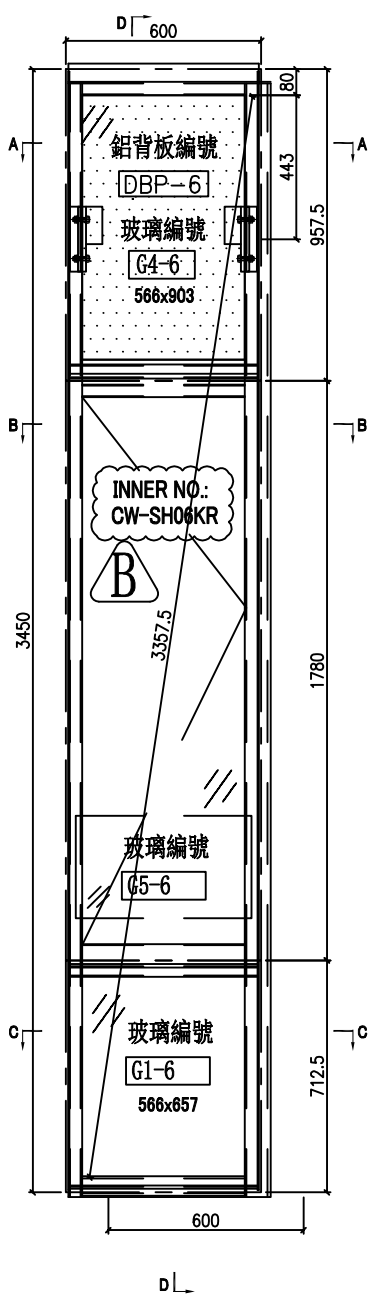

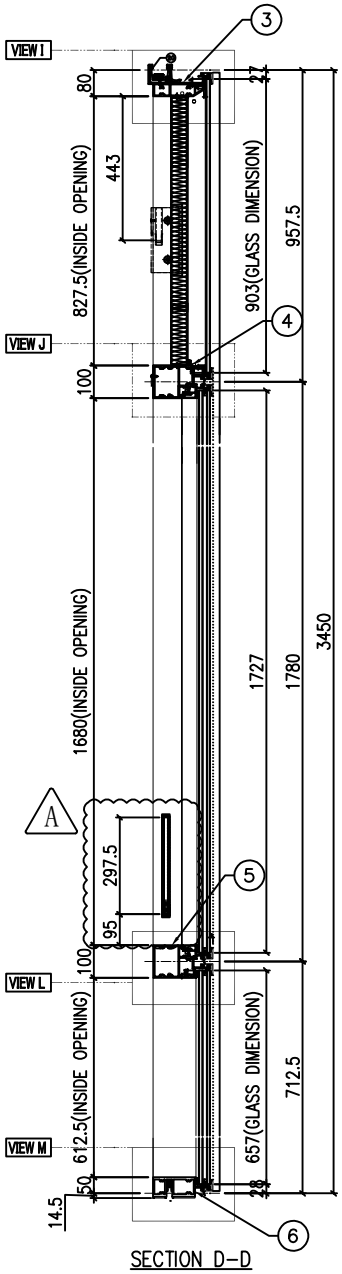

SECTION D-D

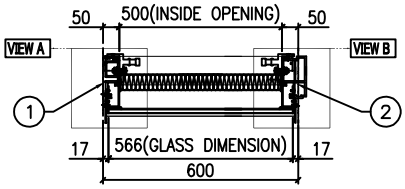

SECTION A-A

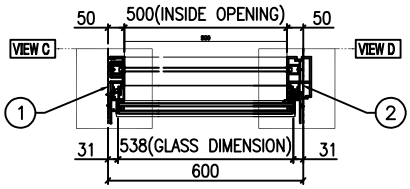

SECTION B-B

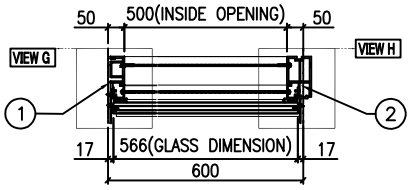

SECTION C-C

名稱	單元組裝圖	制圖	陳俊賢	2022.6.1	修改	A	B	
材料		復核	謝永林	2022.6.28	日期	2022.7.19	22.11.19	
顏色	JMQ213457(三塗)	批准	胡哥		圖號	CW-PRMB06K		

EG-DWG3

美特鋁質 有限公司
MIDI Aluminium Fabricator Ltd.

圖號	層數	數量	總數	樓層	使用位置
CW-PRMB06L	1	1	1	22F	J853-SD-CW-4101

工程號	J853	地盤	延坪道住宅

數據表見: CW-PRMB06L(2)

A版依據EI4825修改攔河玻璃高度

節點圖見: CW-PRMB06L(1)

修改窗玉編號B版

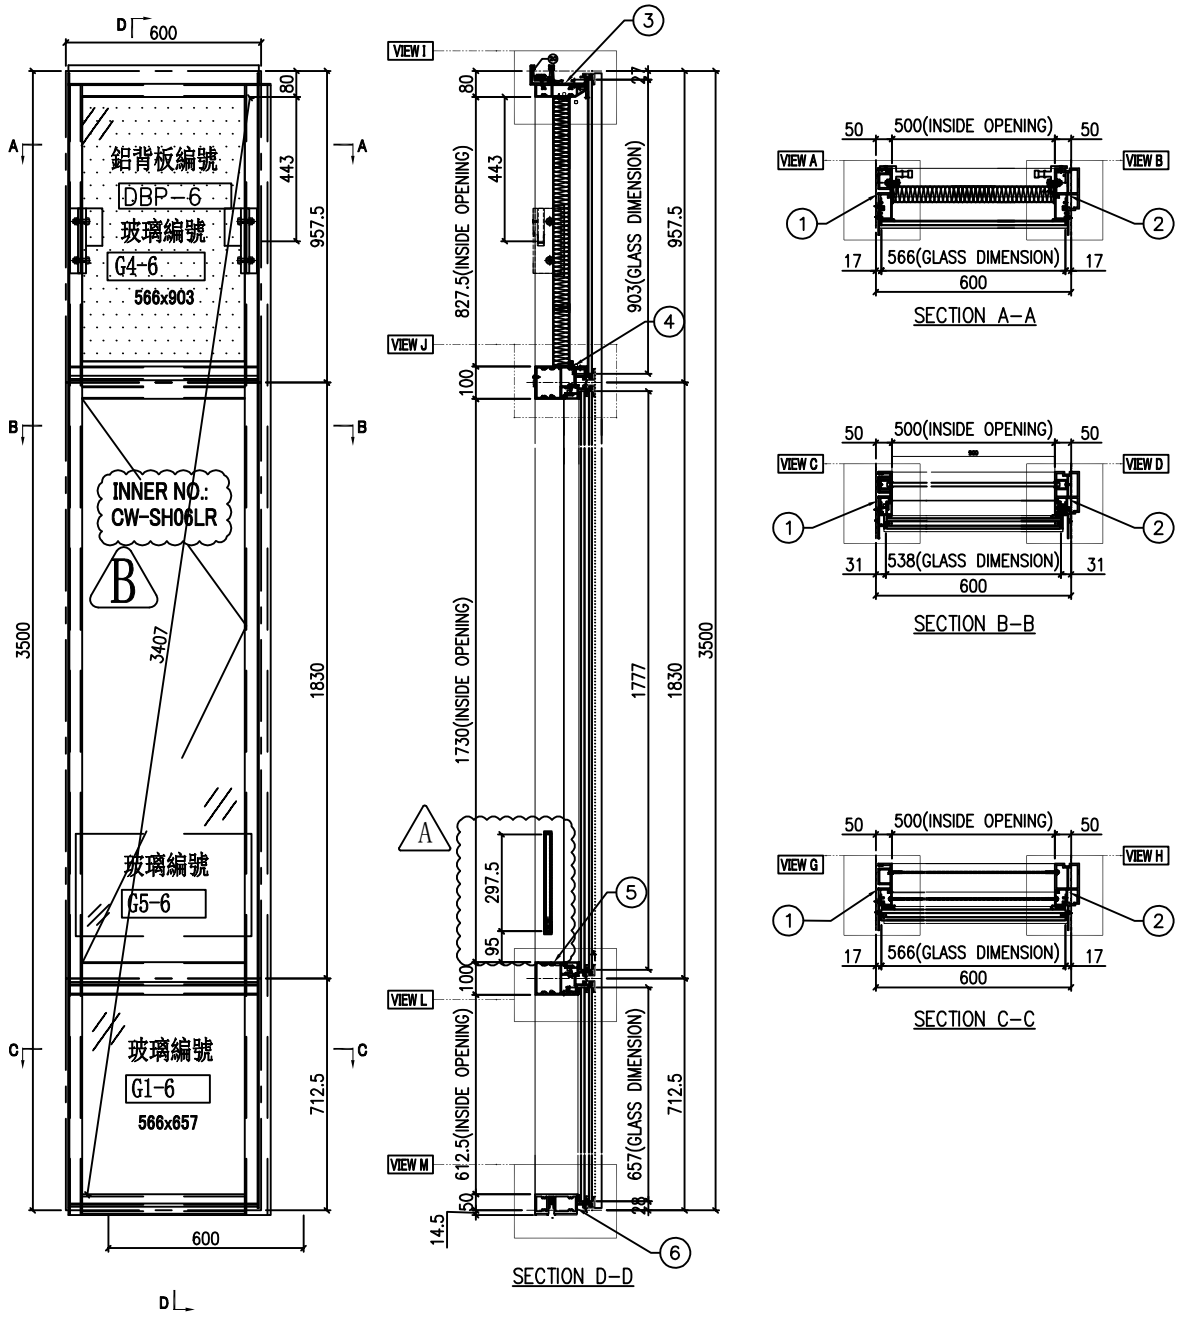

名稱	單元組裝圖	制圖	陳俊賢	2022.6.1	修改	A	B	
材料		復核	謝永林	2022.6.28	日期	2022.7.19	22.11.19	
顏色	JMQ213457(三塗)	批准	胡哥		圖號	CW-PRMB06L		

EG-DWG3

美特鋁質 有限公司
MIDI Aluminium Fabricator Ltd.

圖號	層數	數量	總數	樓層	使用位置
B	14	1	14	6F-21F	J853-SD-CW-4101
CW-PRMB06fK	13	1	13	5F-15F,17F-20F	J853-SD-CW-4101

工程號	J853	地盤	延坪道住宅

數據表見: CW-PRMB06fK(2)

A版依據EI4825修改欄河玻璃高度

節點圖見: CW-PRMB06fK(1)

修改窗玉編號C版

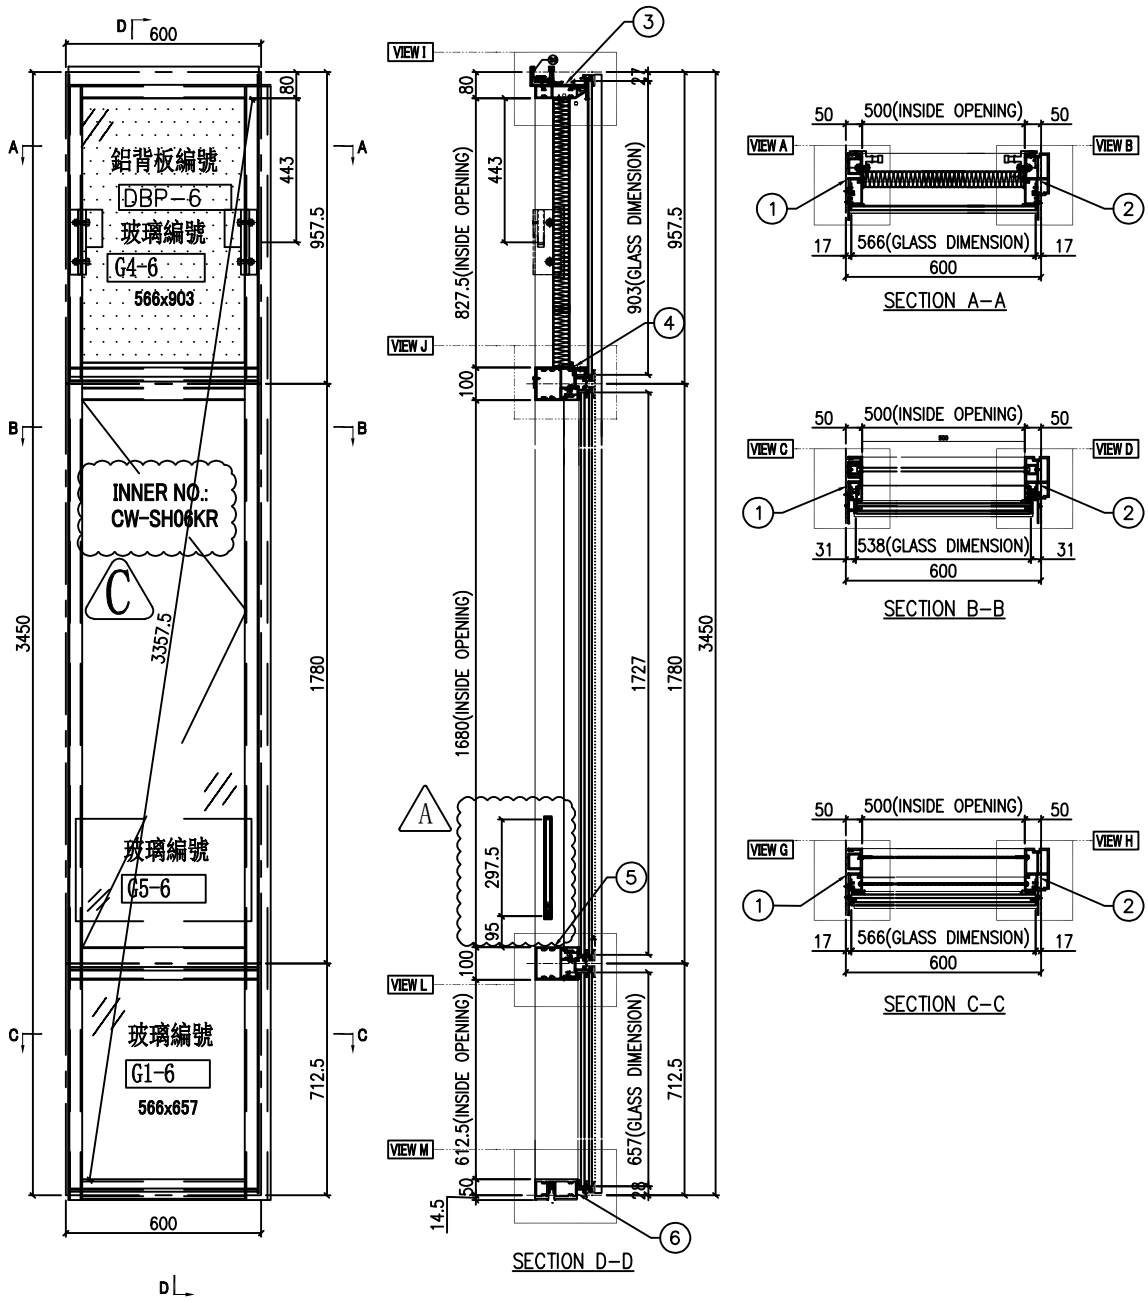

名稱	單元組裝圖	制圖	陳俊賢	2022.6.1	修改	A	B	C
材料		復核	謝永林	2022.6.28	日期	2022.7.19	2022.8.9	22.11.19
顏色	JMQ213457(三塗)	批准	胡哥		圖號	CW-PRMB06fK		

EG-DWG3

美特鋁質 有限公司
MIDI Aluminium Fabricator Ltd.

圖號	層數	數量	總數	樓層	使用位置
CW-PRMB06fL	1	1	1	22F	J853-SD-CW-4101

工程號	J853	地盤	延坪道住宅

數據表見: CW-PRMB06fL(2)

A版依據EI4825修改攔河玻璃高度

節點圖見: CW-PRMB06fL(1)

修改窗玉編號B版

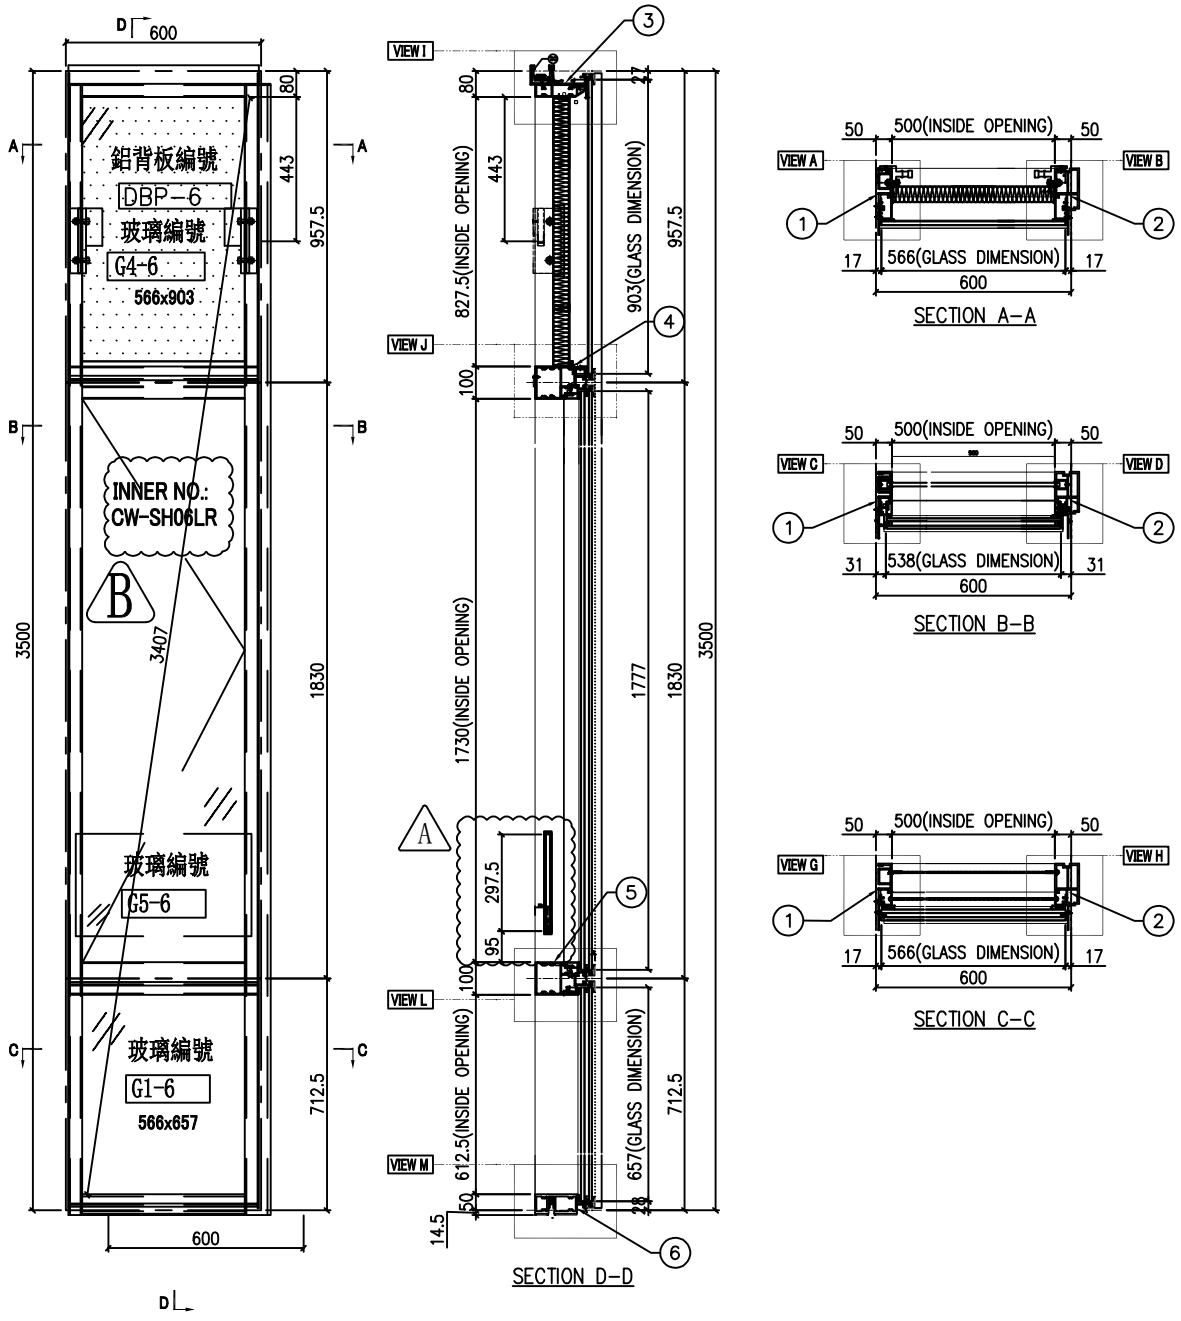

名稱	單元組裝圖	制圖	陳俊賢	2022.6.1	修改	A	B	
材料		復核	謝永林	2022.6.28	日期	2022.7.19	22.11.19	
顏色	JMQ213457(三塗)	批准	胡哥		圖號	CW-PRMB06fL		

EG-DWG3

美特鋁質 有限公司
MIDI Aluminium Fabricator Ltd.

圖號	層數	數量	總數	樓層	使用位置
CW-PRMB06fcK	2	1	2	16F,21F	J853-SD-CW-4101

工程號	J853	地盤	延坪道住宅

數據表見: CW-PRMB06fcK(2)

A版依據EI4825修改攔河玻璃高度

節點圖見: CW-PRMB06fcK(1)

修改窗玉編號B版

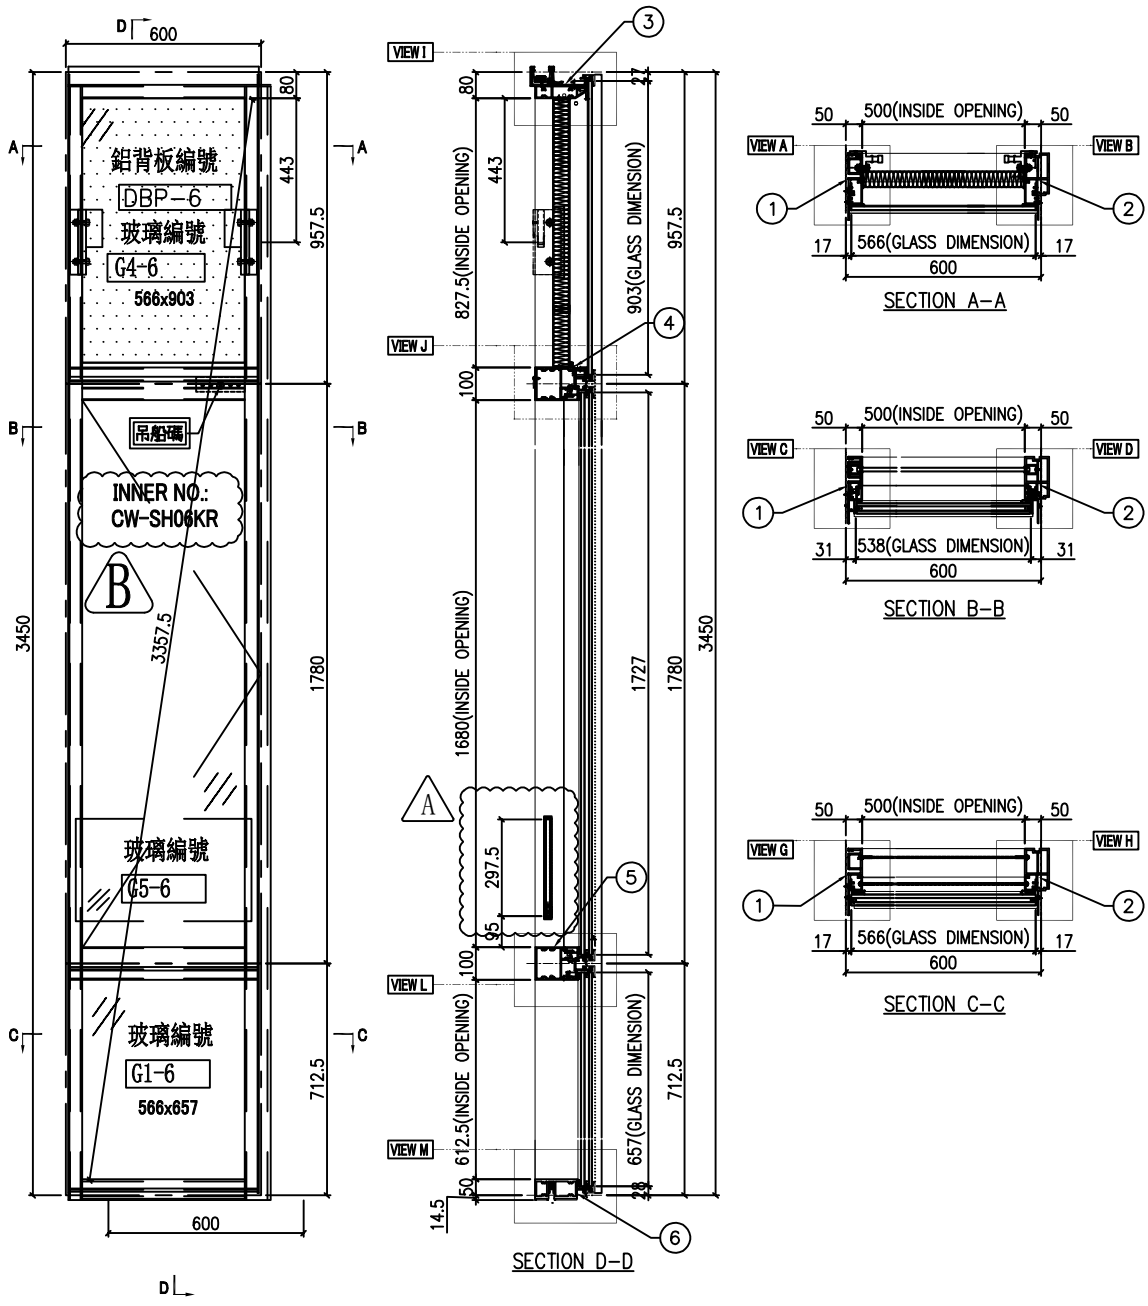

名稱	單元組裝圖	制圖	陳俊賢	2022.6.1	修改	A	B	
材料		復核	謝永林	2022.6.28	日期	2022.7.19	22.11.19	
顏色	JMQ213457(三塗)	批准	胡哥		圖號	CW-PRMB06fcK		

EG-DWG3

美特鋁質 有限公司
MIDI Aluminium Fabricator Ltd.

圖號	層數	數量	總數	樓層	使用位置
CW-PLBG06K	14	1	14	6F-21F	J853-SD-CW-4101

工程號	J853	地盤	延坪道住宅

數據表見: CW-PLBG06K(2)

節點圖見: CW-PLBG06K(1)

A版依據EI4825修改攔河玻璃高度

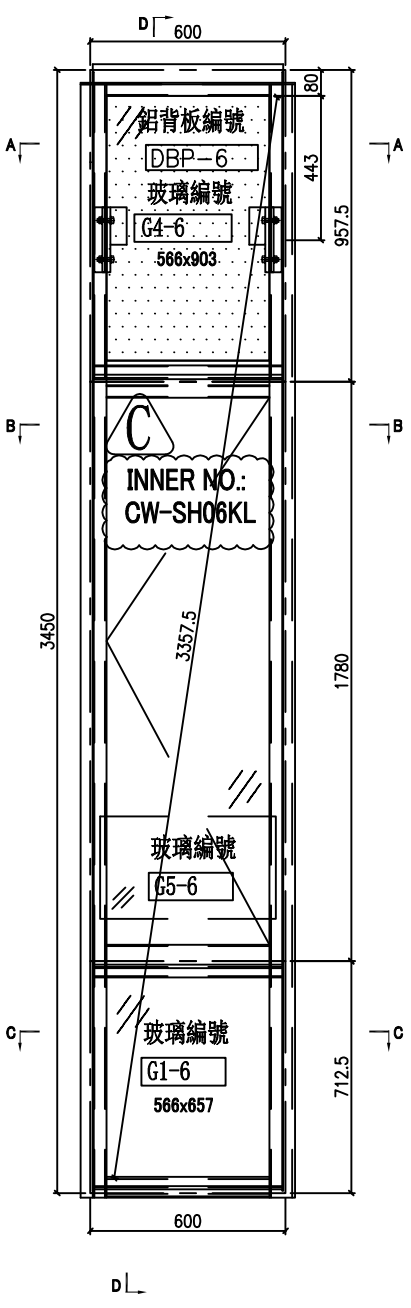

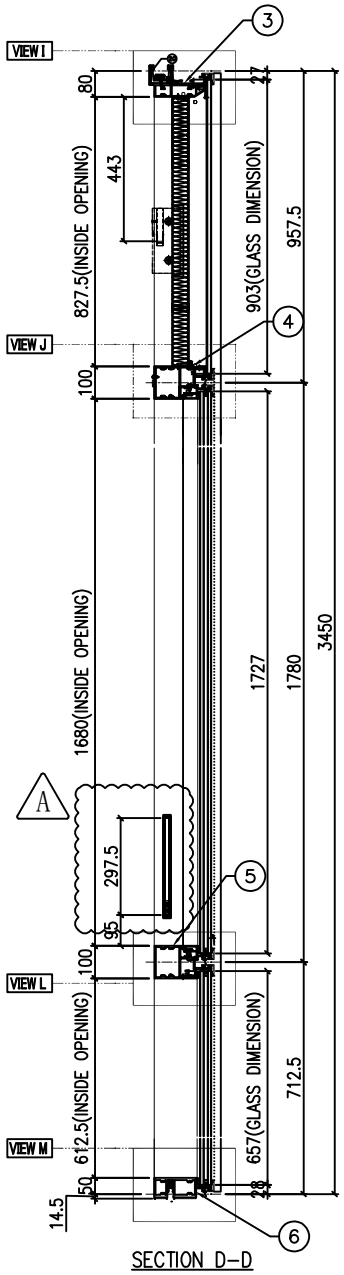

SECTION D-D

修改窗玉編號C版

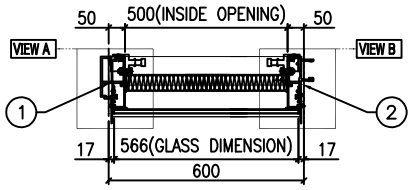

SECTION A-A

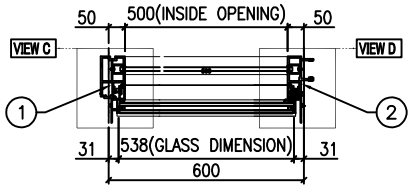

SECTION B-B

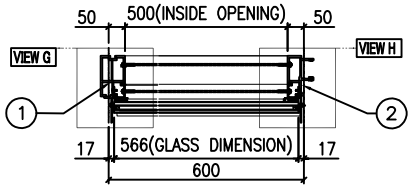

SECTION C-C

名稱	單元組裝圖	制圖	陳俊賢	2022.6.1	修改	A	B	C
材料		復核	謝永林	2022.6.28	日期	2022.7.19	2022.8.9	22.11.19
顏色	JMQ213457(三塗)	批准	胡哥		圖號	CW-PLBG06K		

EG-DWG3

美特鋁質 有限公司
MIDI Aluminium Fabricator Ltd.

工程號	J853	地盤	延坪道住宅

圖號	層數	數量	總數	樓層	使用位置
CW-PLBG06L B	1	1	1	22F	J853-SD-CW-4101
	1	1	1	23F	J853-SD-CW-4103

取消

數據表見: CW-PLBG06L(2)

節點圖見: CW-PLBG06L(1)

A版依據EI4825修改攔河玻璃高度

修改窗玉編號B版

依據EI-5161C新增背板分出樓層B版

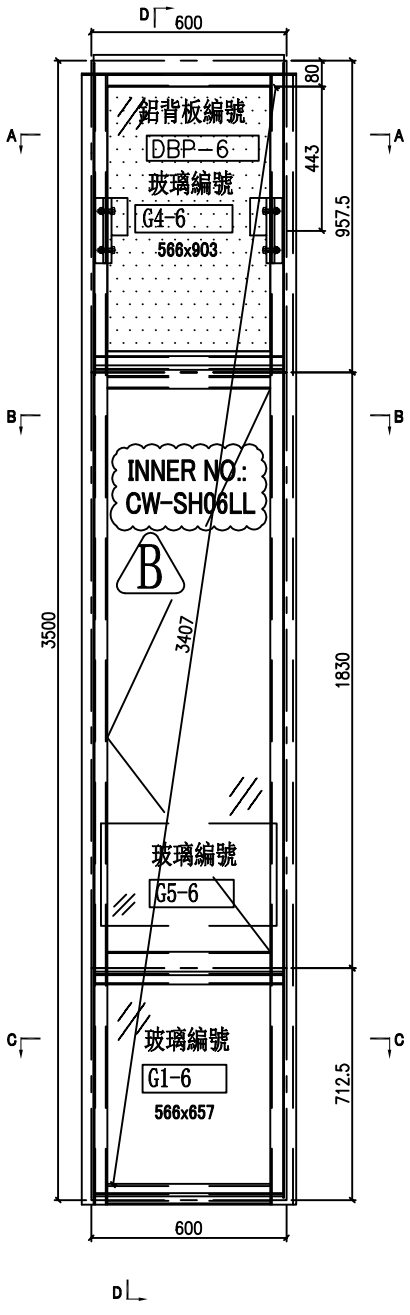

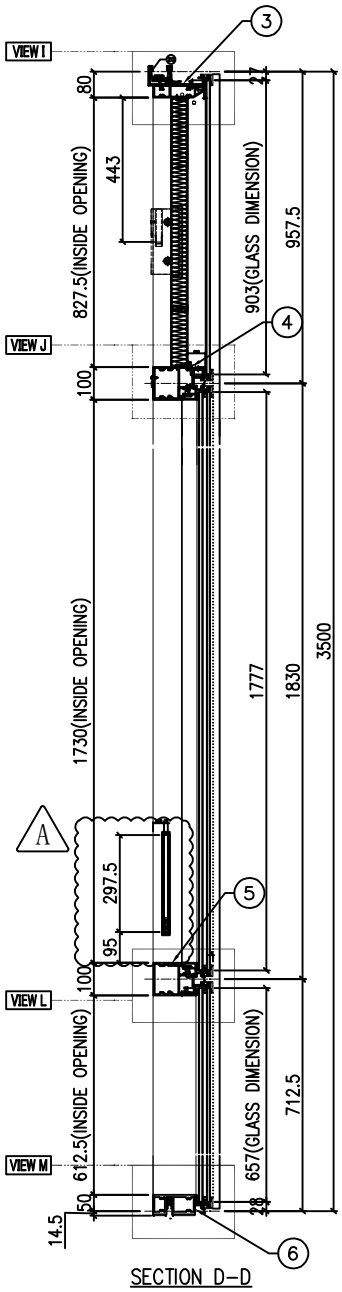

SECTION D-D

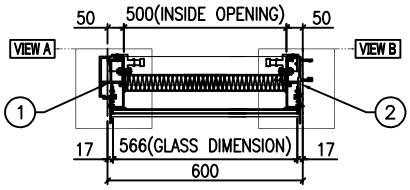

SECTION A-A

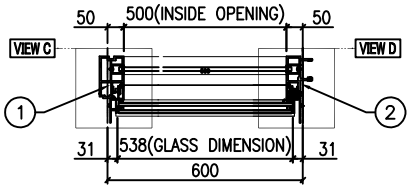

SECTION B-B

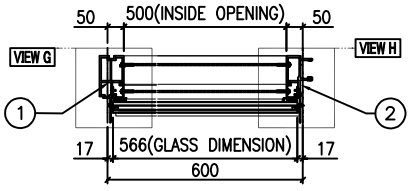

SECTION C-C

名稱	單元組裝圖	制圖	陳俊賢	2022.6.1	修改	A	B	
材料		復核	謝永林	2022.6.28	日期	2022.7.19	22.11.19	
顏色	JMQ213457(三塗)	批准	胡哥		圖號	CW-PLBG06L		

EG-DWG3

美特鋁質 有限公司
MIDI Aluminium Fabricator Ltd.

圖號	層數	數量	總數	樓層	使用位置
CW-PLBG06fK	15	1	15	5F-21F	J853-SD-CW-4101
B	12	1	12	6F-15F,17F-20F	J853-SD-CW-4101

工程號	J853	地盤	延坪道住宅

數據表見: CW-PLBG06fK(2)

節點圖見: CW-PLBG06fK(1)

A版依據EI4825修改攔河玻璃高度

修改窗玉編號C版

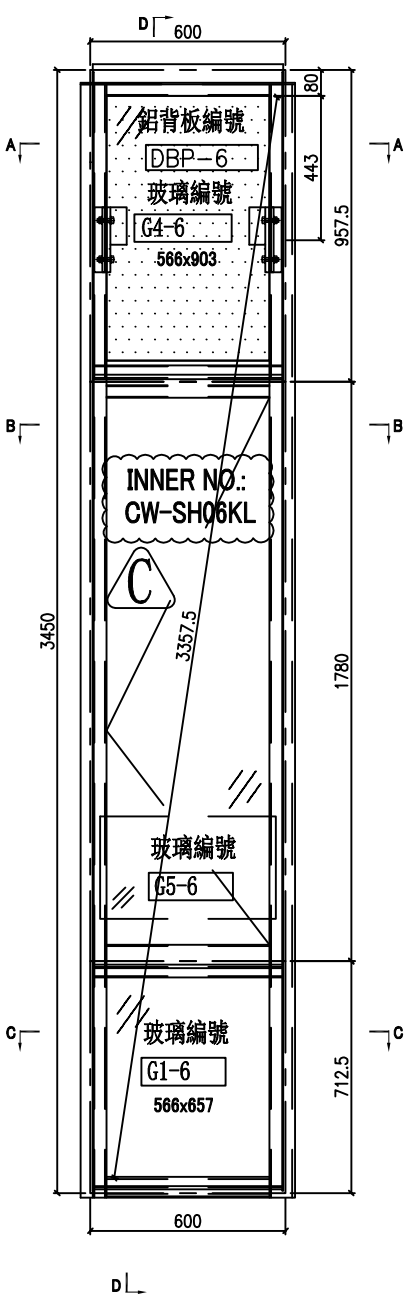

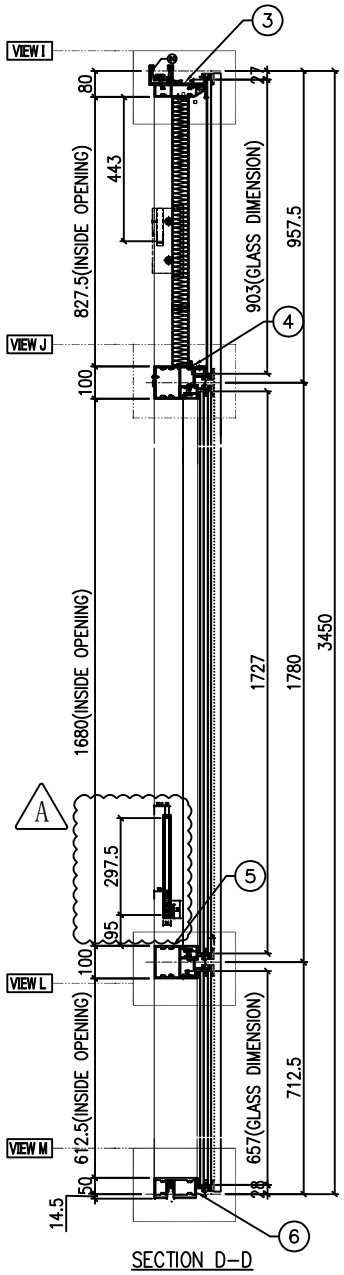

SECTION D-D

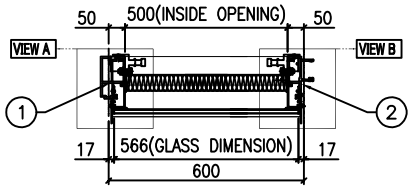

SECTION A-A

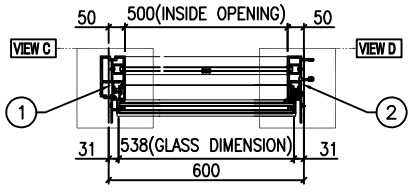

SECTION B-B

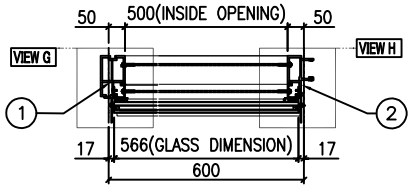

SECTION C-C

名稱	單元組裝圖	制圖	陳俊賢	2022.6.1	修改	A	B	C
材料		復核	謝永林	2022.6.28	日期	2022.7.19	2022.8.9	22.11.19
顏色	JMQ213457(三塗)	批准	胡哥		圖號	CW-PLBG06fK		

EG-DWG3

美特鋁質 有限公司
MIDI Aluminium Fabricator Ltd.

工程號	J853	地盤	延坪道住宅

圖號	層數	數量	總數	樓層	使用位置
CW-PLBG06fL	1	1	1	22F	J853-SD-CW-4101

數據表見: CW-PLBG06fL(2)

節點圖見: CW-PLBG06fL(1)

A版依據EI4825修改攔河玻璃高度

修改窗玉編號B版

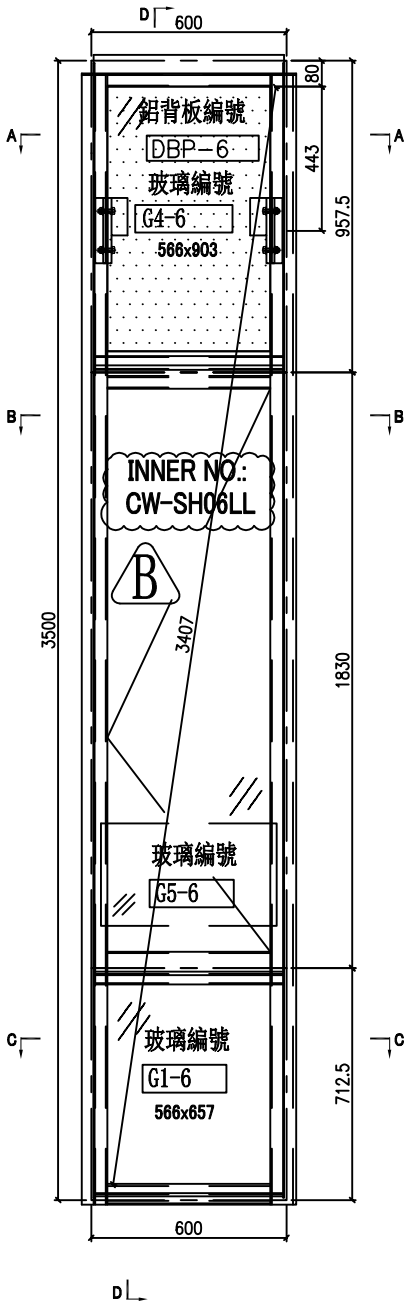

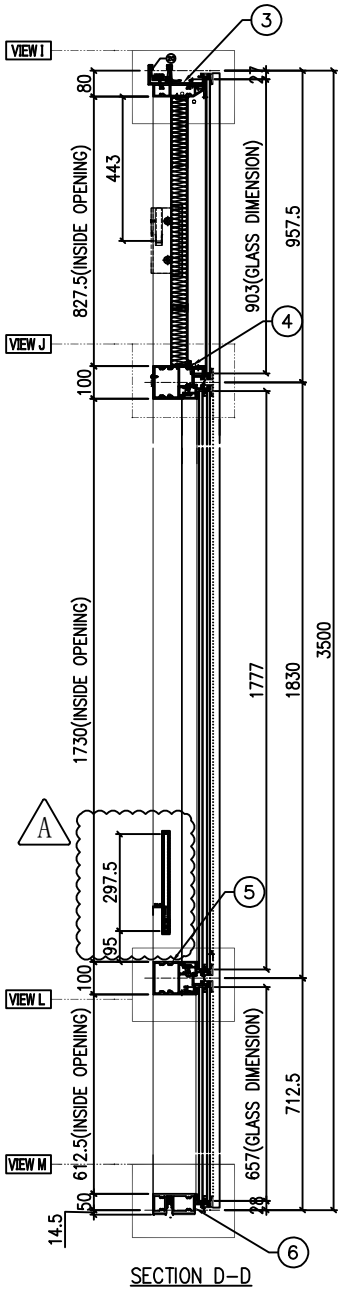

SECTION D-D

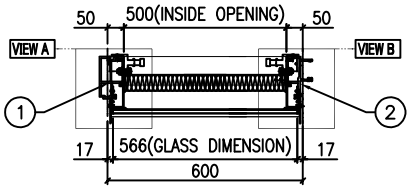

SECTION A-A

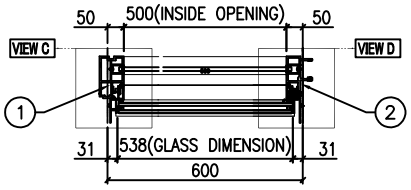

SECTION B-B

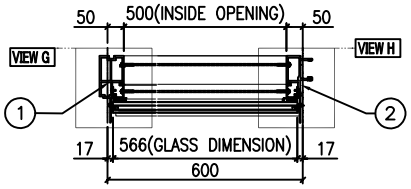

SECTION C-C

名稱	單元組裝圖	制圖	陳俊賢	2022.6.1	修改	A	B	
材料		復核	謝永林	2022.6.28	日期	2022.7.19	22.11.19	
顏色	JMQ213457(三塗)	批准	胡哥		圖號	CW-PLBG06fL		

EG-DWG3

美特鋁質 有限公司
MIDI Aluminium Fabricator Ltd.

圖號	層數	數量	總數	樓層	使用位置
CW-PLBG06fcK	2	1	2	16F,21F	J853-SD-CW-4101

工程號	J853	地盤	延坪道住宅

數據表見: CW-PLBG06fcK(2)

A版依據EI4825修改攔河玻璃高度

節點圖見: CW-PLBG06fcK(1)

修改窗玉編號A版

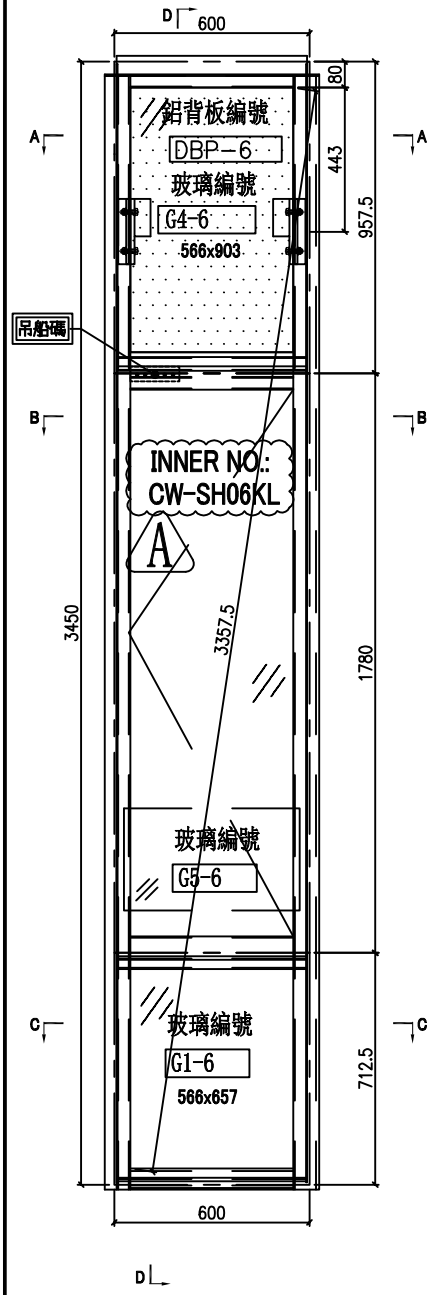

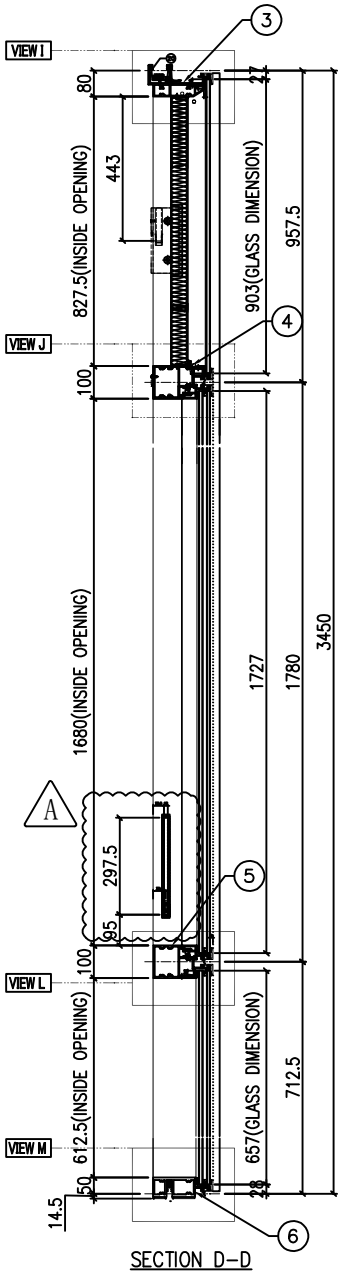

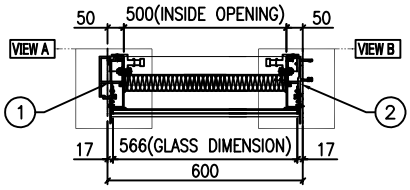

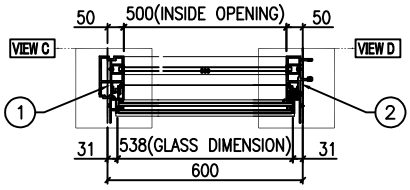

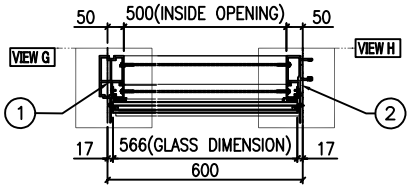

名稱	單元組裝圖	制圖	陳俊賢	2022.6.1	修改	A		
材料		復核	謝永林	2022.6.28	日期	2022.7.19		
顏色	JMQ213457(三塗)	批准	胡哥		圖號	CW-PLBG06fcK		

EG-DWG3

美特鋁質 有限公司
MIDI Aluminium Fabricator Ltd.

工程號	J853	地盤	延坪道住宅

圖號	層數	數量	總數	樓層	使用位置
CW-PTMB41ZL	1	1	1	23F	J853-SD-CW-4103

數據表見: CW-PTMB41ZL(2)
節點圖見: CW-PTMB41ZL(1)
T窗限開220mm
A版依據EI4825修改鋼河玻璃高度
B版修改窗玉編號

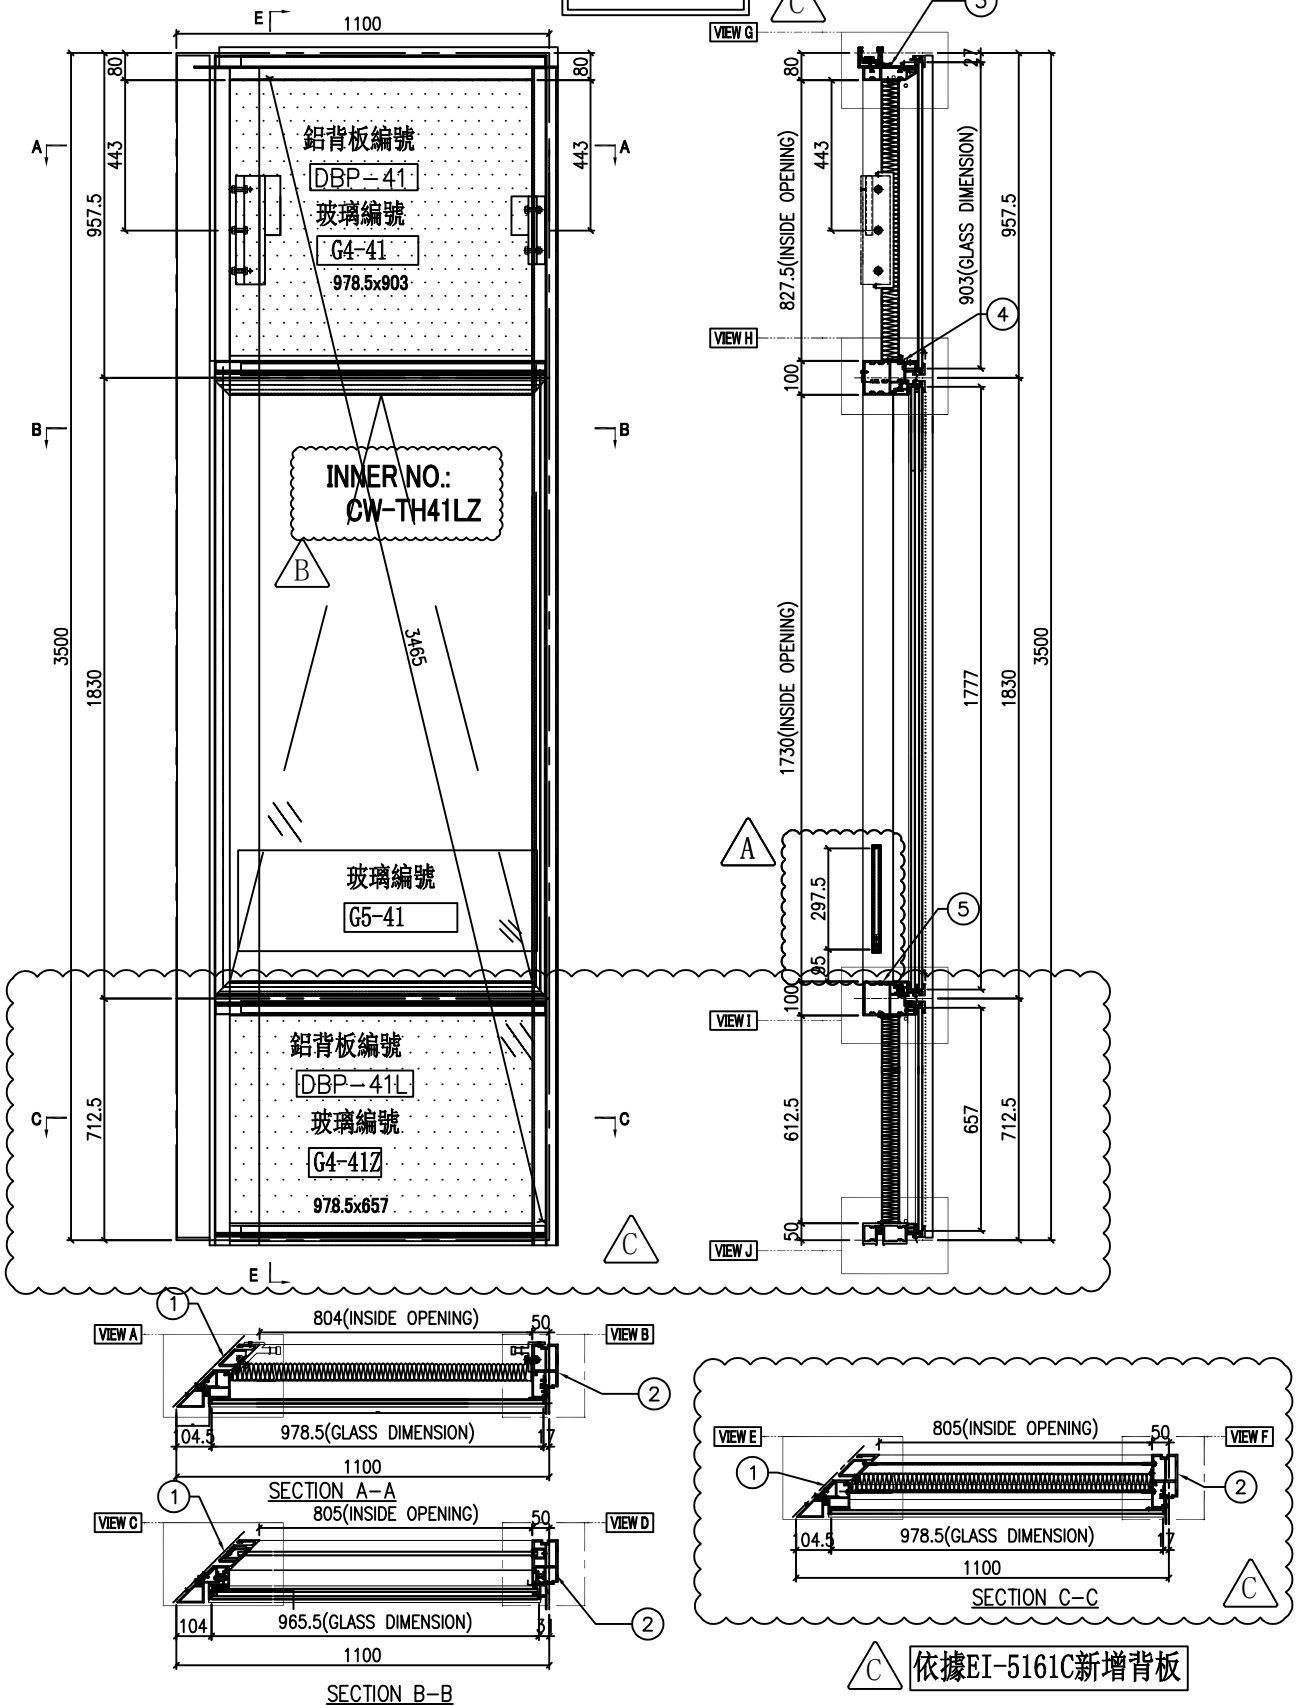

C 依據EI-5161C新增背板

名稱	單元組裝圖	制圖	陳俊賢	2022.6.1	修改	A	B	C
材料		復核	謝永林	2022.6.28	日期	2022.7.19	2022.8.8	22.11.22
顏色	JMQ213457(三塗)	批准	胡哥		圖號	CW-PTMB41ZL C		

EG-DWG3

美特鋁質 有限公司
MIDI Aluminium Fabricator Ltd.

工程號	J853	地盤	延坪道住宅

B 數據表見: CW-PTMB41ZL(2)
大樣圖見: CW-PTMB41ZL

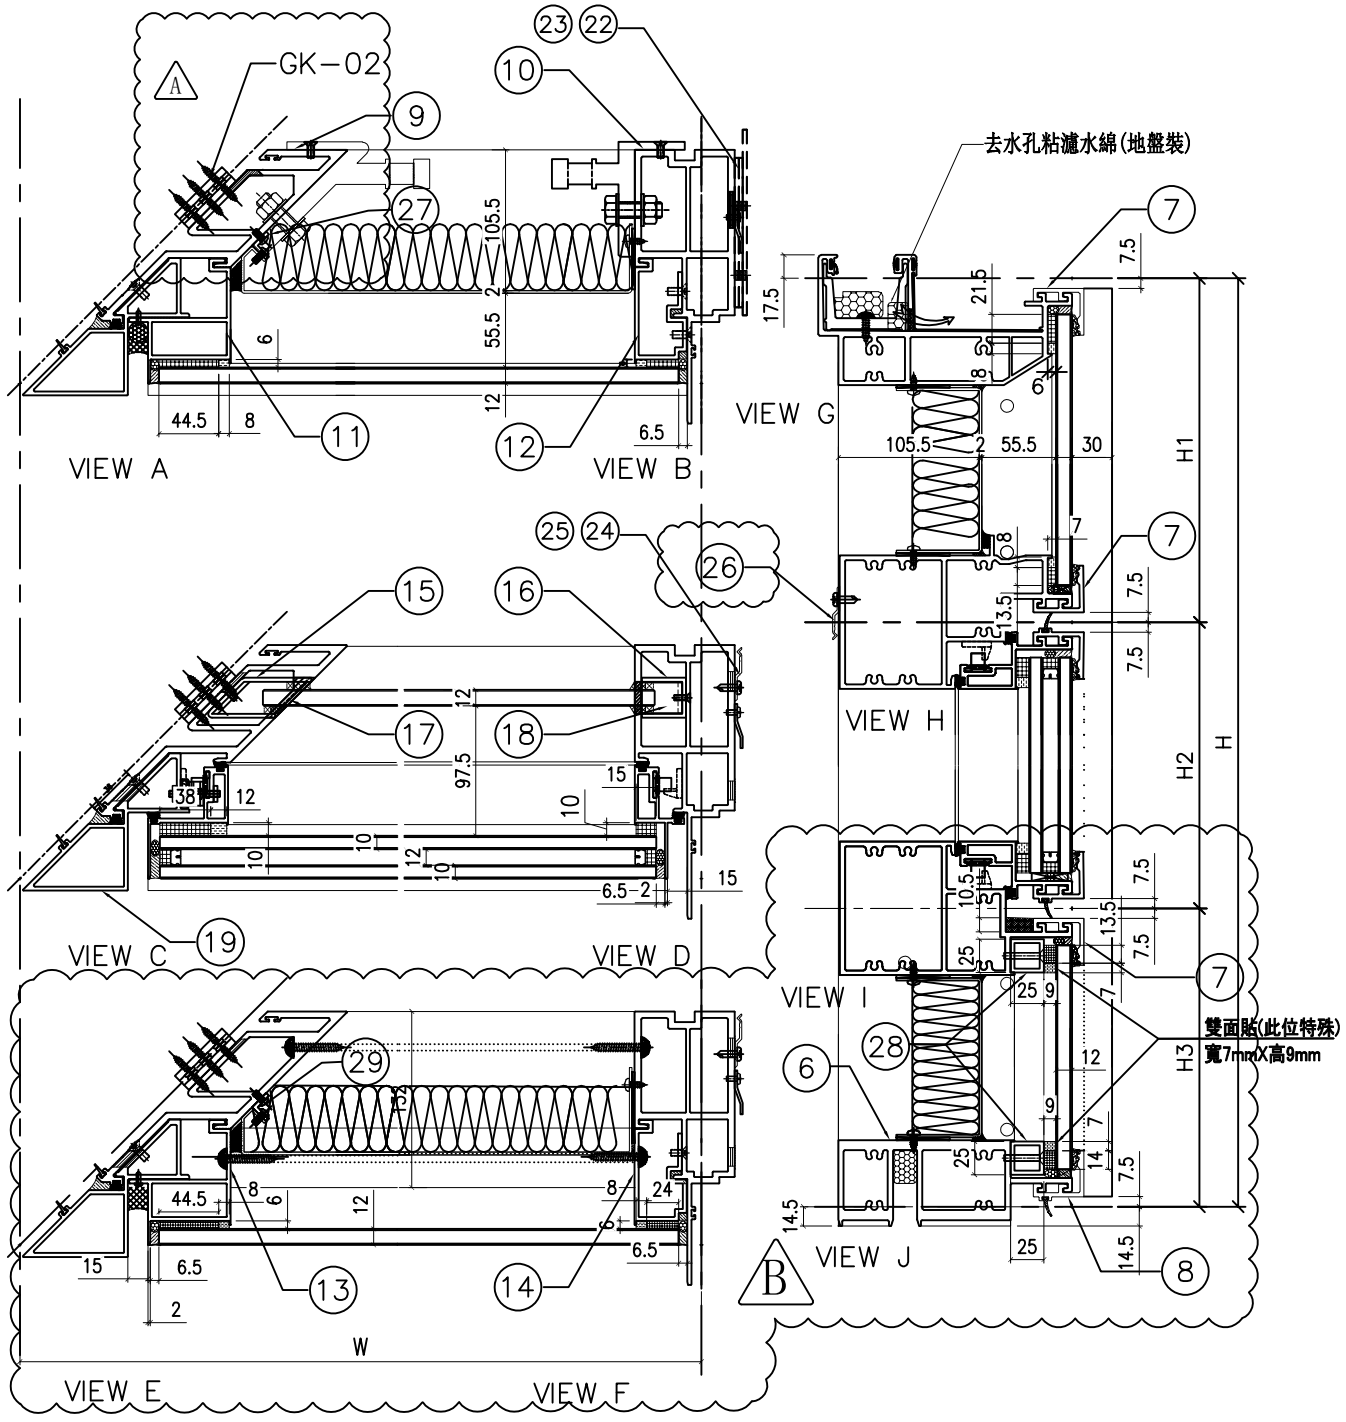

B 依據EI-5161C新增背板

名稱	單元節點圖	制圖	陳俊賢	2022.6.1	修改	A	B	
材料		復核	謝永林	2022.6.28	日期	2022.8.13	22.11.22	
顏色	JMQ213457(三塗)	批准	胡哥		圖號	CW-PTMB41ZL(1)		B

EG—DWG3

美特鋁質 有限公司
MIDI Aluminium Fabricator Ltd.

工程號	J853	地盤	延坪道住宅

A

節點圖見: CW—PTMB41ZL(1)

大樣圖見: CW—PTMB41ZL

分格W	分格H	分格H1	分格H2	分格H3		
1100	3500	957.5	1830	712.5		

序號	名稱	加工圖號	數量	長度	備註	模號
1	轉角母企	X85978-01L	1	3470.5		X85978
2	生邊企	X85976-01SLR	1	3507		X85976
3	頂橫	X85982-03Z-41	1	1072.5		X85982
4	上梗下生中橫	X85984-03Z-41	1	990.5		X85984
5	上生下梗中橫	X85985-03Z-41	1	990.5		X85985
6	底橫	X85981-03Z-41	1	990.5		X85981
7	扣蓋（頂）	X85989-01-41	3	993		X85989
8	扣蓋（底）	X85988-01-41	1	993		X85988
9	轉角掛碼	KM-GM03	1	320		X85999
10	掛碼	KM-GM02	1	200		X85998
11	轉角單玻骨	UN-BM1ZL	1	914.5		X85993
12	單玻骨	UN-BM2R	1	862.5		X85987
13	轉角單玻骨	UN-BM41Z	1	668.5		X85993
14	單玻骨	UN-BM6R	1	611.5		X85987
15	轉角玻璃攔河槽	LUC-02ZL	1	317.5		X85003
16	玻璃攔河槽	LUC-01	1	317.5		JMFG0828
17	轉角攔河槽鋁角	UN-AG02ZL	1	58.5		50*38.5*3mm鋁角(用倉存量削成)
18	攔河槽鋁角	UN-AG01	1	23		JM1030
19	轉角生企裝飾線	X85980-01L	1	3507		X85980
27	20*15*3mm鋁角(轉角收背板)	UN-AG03ZL	1	300/250		JM1038
22	擋水巴	SS-04	2	112		3mm鋁板
23	擋水巴	SS-05	1	139		3mm鋁板
24	Z字碼	UN-Z02	9	50		
25	Z字碼	UN-Z03-01L	1	3340		
26	Z字碼	UN-Z01	3	50		
28	25X25X3mm鋁通(墊通)	JM3034-41	2	931		
29	20*15*3mm鋁角(轉角收背板)	UN-AG41ZL	1	600		JM1038

A 依據EI-5161C把雙玻骨改為單玻骨新增墊通/鋁角

配件清單名稱	顏色	數量	備注	配件清單名稱	顏色	數量	備注
#10x5/8"圓頭鋼牙	A4-70	16	修背板川(300mmC/C)	3/16x3/8"平頭機絲	A4-70	16	組裝窗玉用
#14x1-1/2"圓頭鋼牙	A4-70	40	修橫料	3/16x1/2"平頭機絲	A4-70	24	修夾巴,3粒/支
M6x12mm平頭機絲	A4-70	6	修企料單玻璃骨	M5x12mm平頭機絲	A4-70	8	修攔河槽及鋁角
M6x12mm平頭機絲	A4-70	3	修企料雙玻璃骨	2021-AA 24"東城產扇撐	304不鏽鋼	2	TH生窗用
M5x12mm平頭機絲	A4-70	4	固定掛碼到企料上	853-CZ1窗占	黑色	2	TH窗1只/玉
M12x40mm六角螺栓	A4-70	5	企料鋁碼用(配1螺母,1平介,1彈介)	853-CZ2窗占	黑色	2	TH窗1只/玉
M5x12mm圓頭綱絲	A4-70	0	修套心	俊華J076A窗玉扣碼(大)	不鏽鋼	6	TH窗3個
3/16x5/8"圓頭機絲	A4-70	8	修扇撐於玉上(5粒/只)	俊華J076A窗玉扣碼(小)	不鏽鋼	6	TH窗3個
3/16"x1/4"平頭機絲	A4-70	8	修加力巴	駿華T004鎖扣(夾巴)	鋅合金	8	TH8個/窗
3/16x3/8"圓頭機絲	A4-70	10	修扇撐於框上	駿華J047鎖點(13mm高)	304不鏽鋼	2	TH8個/窗
3/16x3/8"圓頭機絲	A4-70	8	修限位撐	東城202-18轉角器	鋅合金	2	TH窗用(2只/窗)
3/16x1/2"圓頭機絲	A4-70	12	用於收扣碼	2031-G(帶鑰匙)10"限位撐	304不鏽鋼	2	TH窗用(2只/窗)
3/16x1/2"圓頭機絲	A4-70	4	窗占用	2026-010A(無蓋)	JMQ213457(三塗)	1	TH窗用(1只/窗)
#10x5/8"圓頭鋼牙	A4-70	11	修Z字碼	#10x5/8"圓頭鋼牙	A4-70	24	2只/窗(修Z字碼)
				東成鎖點202-06(12.5高)	304不鏽鋼	6	TH8個/窗

名稱	單元件組裝圖數據表	制圖	陳俊賢	2022.6.1	修改	A		
材料		復核	謝永林	2022.6.28	日期	22.11.22		
顏色	JMQ213457(三塗)	批准	胡哥		圖號	CW—PTMB41ZL(2)	A	

EG-DWG3

美特鋁質 有限公司
MIDI Aluminium Fabricator Ltd.

工程號	J853	地盤	延坪道住宅

數據表見: CW-PTBB23L(2)
節點圖見: CW-PTBB23L(1)

A版依據EI4825修改鋼化玻璃高度
B版修改窗玉使用編號

圖號	層數	數量	總數	樓層	使用位置
CW-PTBB23L	1	1	1	22F	J853-SD-CW-4103

依據EI-5161C第九版施工圖修改(原:1000)分格高度尺寸
取消原位置玻璃，新增橫料與面板,裝飾鋁通
修改生窗分格高度 C

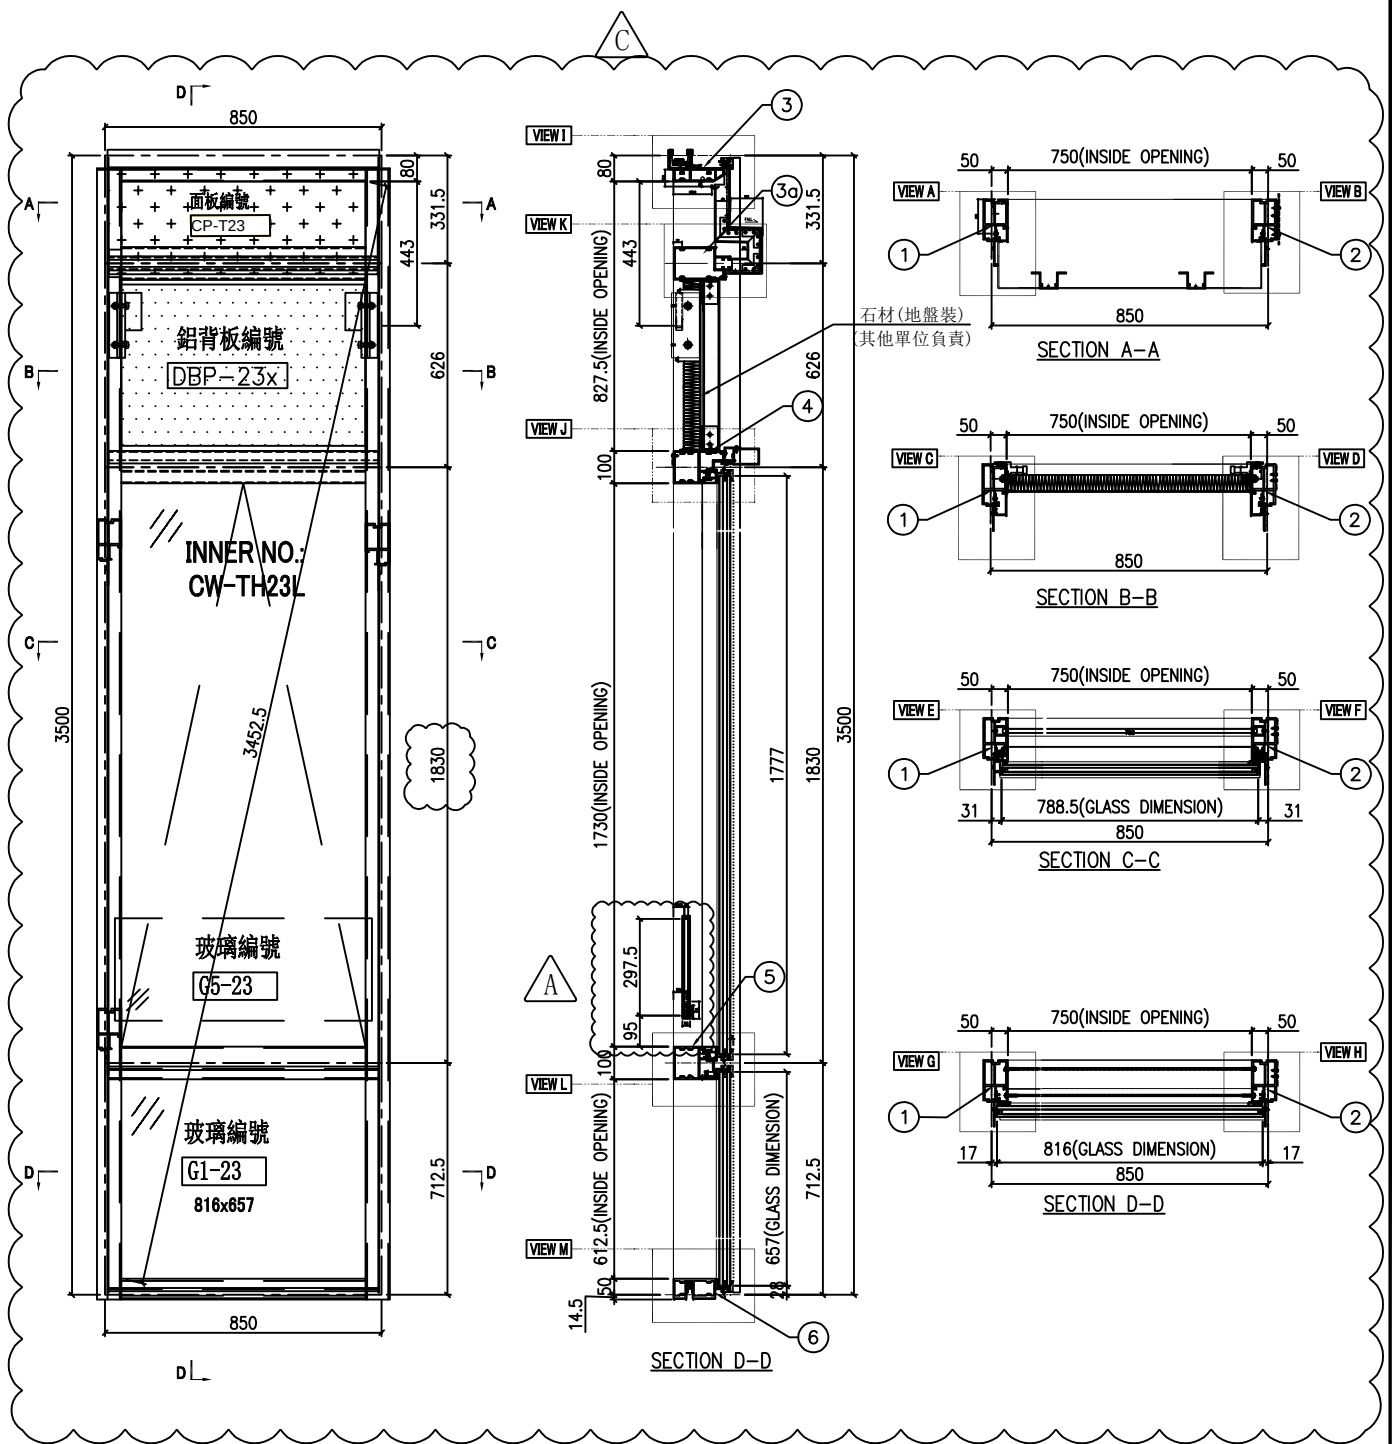

名稱	單元組裝圖	制圖	陳俊賢	2022.6.1	修改	A	B	C
材料		復核	謝永林	2022.6.28	日期	2022.7.19	2022.8.8	2022.10.27
顏色	JMQ213457(三塗)	批准	胡哥		圖號	CW-PTBB23L		

EG-DWG3

美特鋁質 有限公司
MIDI Aluminium Fabricator Ltd.

工程號	J853	地盤	延坪道住宅

依據EI-5161C第九版施工圖修改(原:1000)分格高度尺寸
取消原位置玻璃，新增橫料與面板,裝飾鋁通
修改生窗分格高度 △1

數綠表見: CW-PTBB23L(2)
大樣圖見: CW-PTBB23L

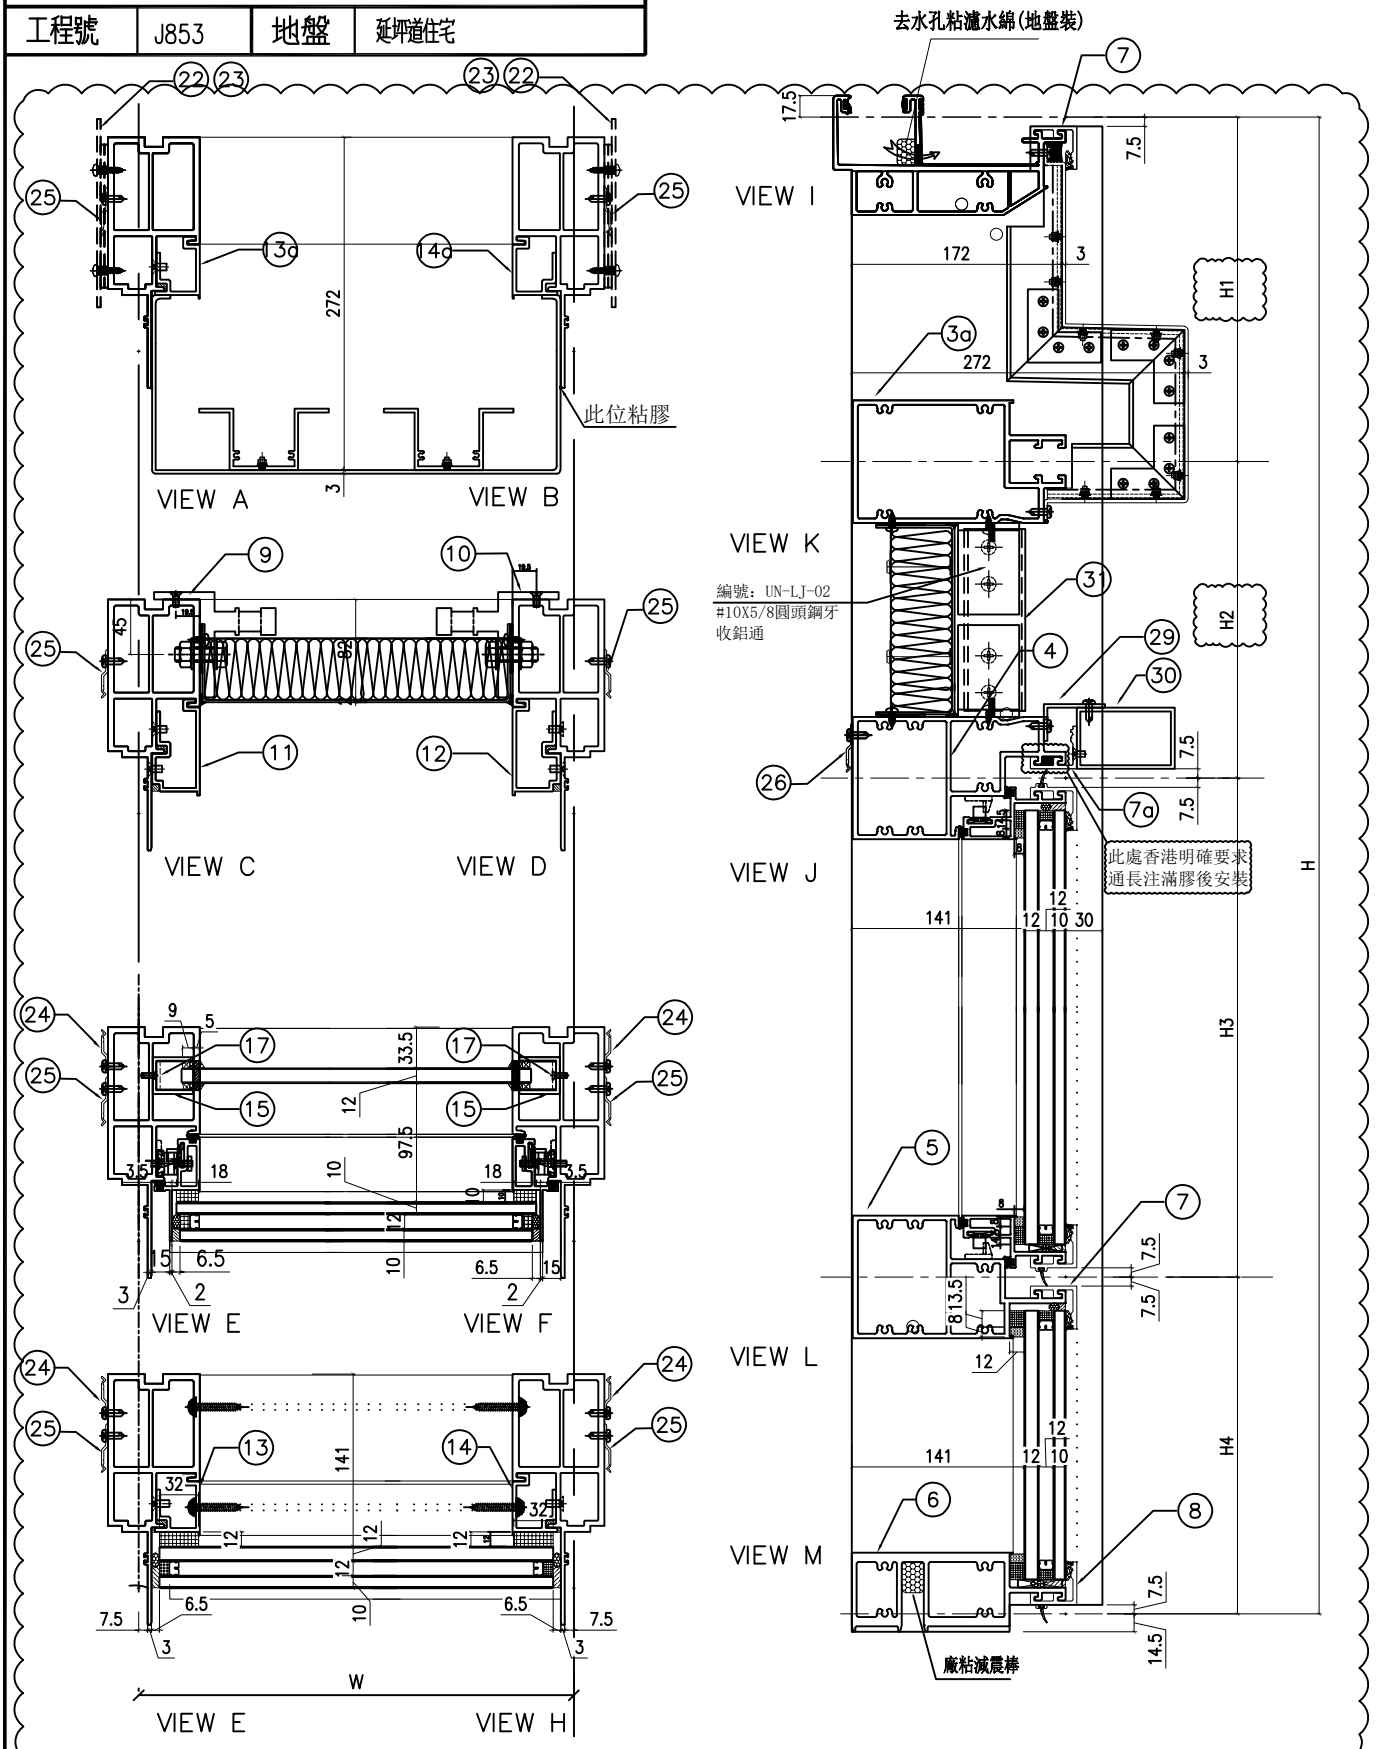

名稱	單元節點圖	制圖	陳俊賢	2021.11.03	修改	A		
材料		復核	謝永林	2021.11.30	日期	2022.10.27		
顏色	JMQ213457(三塗)	批准	胡哥		圖號	CW-PTBB23L(1)		

EG-DWG3

美特鋁質 有限公司
MIDI Aluminium Fabricator Ltd.

依據EI-5161C第九版施工圖修改分格高度
雲線處修改，新增圖號 A

組裝圖見: CW-PTBB23L(1)
大樣圖見: CW-PTBB23L

工程號	J853	地盤	延坪道住宅

A

分格W	分格H	分格H1	分格H2	分格H3	分格H4	
850	3500	331.5	626	1830	712.5	

序號	名稱	加工圖號	數量	長度	備註	模號
1	生邊企	X85976-01XL	1	3507		X85976
2	生邊企	X85976-01XR	1	3507		X85976
3	頂積	X85982-03Z-23X	1	900		X85982
3a	雙梗橫	X85983-03-23X	1	827		X85983
4	上梗下生中橫	X85984-03-23X	1	827		X85984
5	上生下梗中橫	X85985-03-23	1	827		X85985
6	底橫	X85981-03-23	1	827		X85981
7	扣蓋（頂）	X85989-01-23	2	828		X85989
7a	扣蓋	X85989-01-23X	1	828		X85989
8	扣蓋（底）	X85988-01-23	1	828		X85988
9	掛碼	KM-GM01	1	200		X85998
10	掛碼	KM-GM02	1	200		X85998
11	雙玻骨	UN-DM04	1	236.5		X85990
12	雙玻骨	UN-DM04R	1	236.5		X85990
13	雙玻骨	UN-DM2	1	611.5		X85990
14	雙玻骨	UN-DM2R	1	611.5		X85990
13a	單玻骨	UN-BM04	1	525		X85987
14a	單玻骨	UN-BM04R	1	525		X85987
15	玻璃攔河槽	LUC-01	2	317.5		JMFG0828
17	攔河槽鋁角	UN-AG01	2	23		JM1030
22	擋水巴	SS-04	4	112		3mm鋁板
23	擋水巴	SS-05	2	139		3mm鋁板
24	Z字碼	UN-Z02	16	50		
25	Z字碼	UN-Z01	22	50		
26	Z字碼	UN-Z01	2	50		
29	50*30*3mm鋁角	UN-LJ-23	1	828		
30	50*80*3mm鋁通	UN-LT-23	1	828		
31	50*100*3mm鋁通	UN-LT02	2	516		

配件清單名稱	顏色	數量	備注	配件清單名稱	顏色	數量	備注
#10x5/8"圓頭鋼牙	A4-70	14	修背板用(300mmC/C)	3/16x3/8"平頭機絲	A4-70	16	組裝窗玉用
#14x1-1/2"圓頭鋼牙	A4-70	40	修橫料	3/16x1/2"平頭機絲	A4-70	24	修夾巴,3粒/支
M6x12mm平頭機絲	A4-70	12	修企料單玻璃骨	M5x12mm平頭機絲	A4-70	8	修攔河槽及鋁角
M6x12mm平頭機絲	A4-70	6	修企料雙玻璃骨	2021-AA 24"東城產扇撐	304不鏽鋼	2	TH生窗用
M5x12mm平頭機絲	A4-70	4	固定掛碼到企料上	853-CZ1窗占	黑色	2	TH窗1只/玉
M12x40mm六角螺栓	A4-70	4	企料鋁碼用(配1螺母,1平介,1彈介)	853-CZ2窗占	黑色	2	TH窗1只/玉
M5x12mm圓頭綱絲	A4-70	0	修套心	俊華J076A窗玉扣碼(大)	不鏽鋼	2	TH窗2個
3/16x5/8"圓頭機絲	A4-70	8	修扇撐於玉上(5粒/只)	俊華J076A窗玉扣碼(小)	不鏽鋼	2	TH窗2個
3/16"x1/4"平頭機絲	A4-70	8	修加力巴	駿華T004鎖扣(夾巴)	鋅合金	8	TH8個/窗
3/16x3/8"圓頭機絲	A4-70	10	修扇撐於框上	駿華J047鎖點(14mm高)	304不鏽鋼	2	TH8個/窗
3/16x3/8"圓頭機絲	A4-70	8	修限位撐	東城202-18轉角器	鋅合金	2	TH窗用(2只/窗)
3/16x1/2"圓頭機絲	A4-70	8	用於收扣碼	2031-G(帶鑰匙)10"限位撐	304不鏽鋼	2	TH窗用(2只/窗)
3/16x1/2"圓頭機絲	A4-70	4	窗占用	2026-010A(無蓋)	JMQ213457(三塗)	1	TH窗用(1只/窗)
#10x5/8"圓頭鋼牙	A4-70	11	修Z字碼	#10x5/8"圓頭鋼牙	A4-70	24	2只/窗(修Z字碼)
				駿華J047鎖點(12.5高)	304不鏽鋼	6	TH8個/窗

名稱	單元件組裝圖數據表	制圖	陳俊賢	2021.11.03	修改	A		
材料		復核	謝永林	2021.11.30	日期	2022.10.27		
顏色	JMQ213457(三塗)	批准	胡哥		圖號	CW-PTBB23L(2)		

美特鋁質 有限公司
MIDI Aluminium Fabricator Ltd.

工程號	J853	地盤	延坪道住宅

數量	位置	數層
13	CW-104K	5F-15F,17F-20F
2	CW-104cK	16F,21F
1	CW-108K	5F
12	CW-112K	6F-15F,17F-20F
2	CW-112cK	16F,21F

數量	位置	數層
13	CW-110K	5F-15F,17F-20F
2	CW-110cK	16F,21F
13	CW-119K	5F-15F,17F-20F
2	CW-119cK	16F,21F

A版依据4878修改Z字码孔

請用A3打印

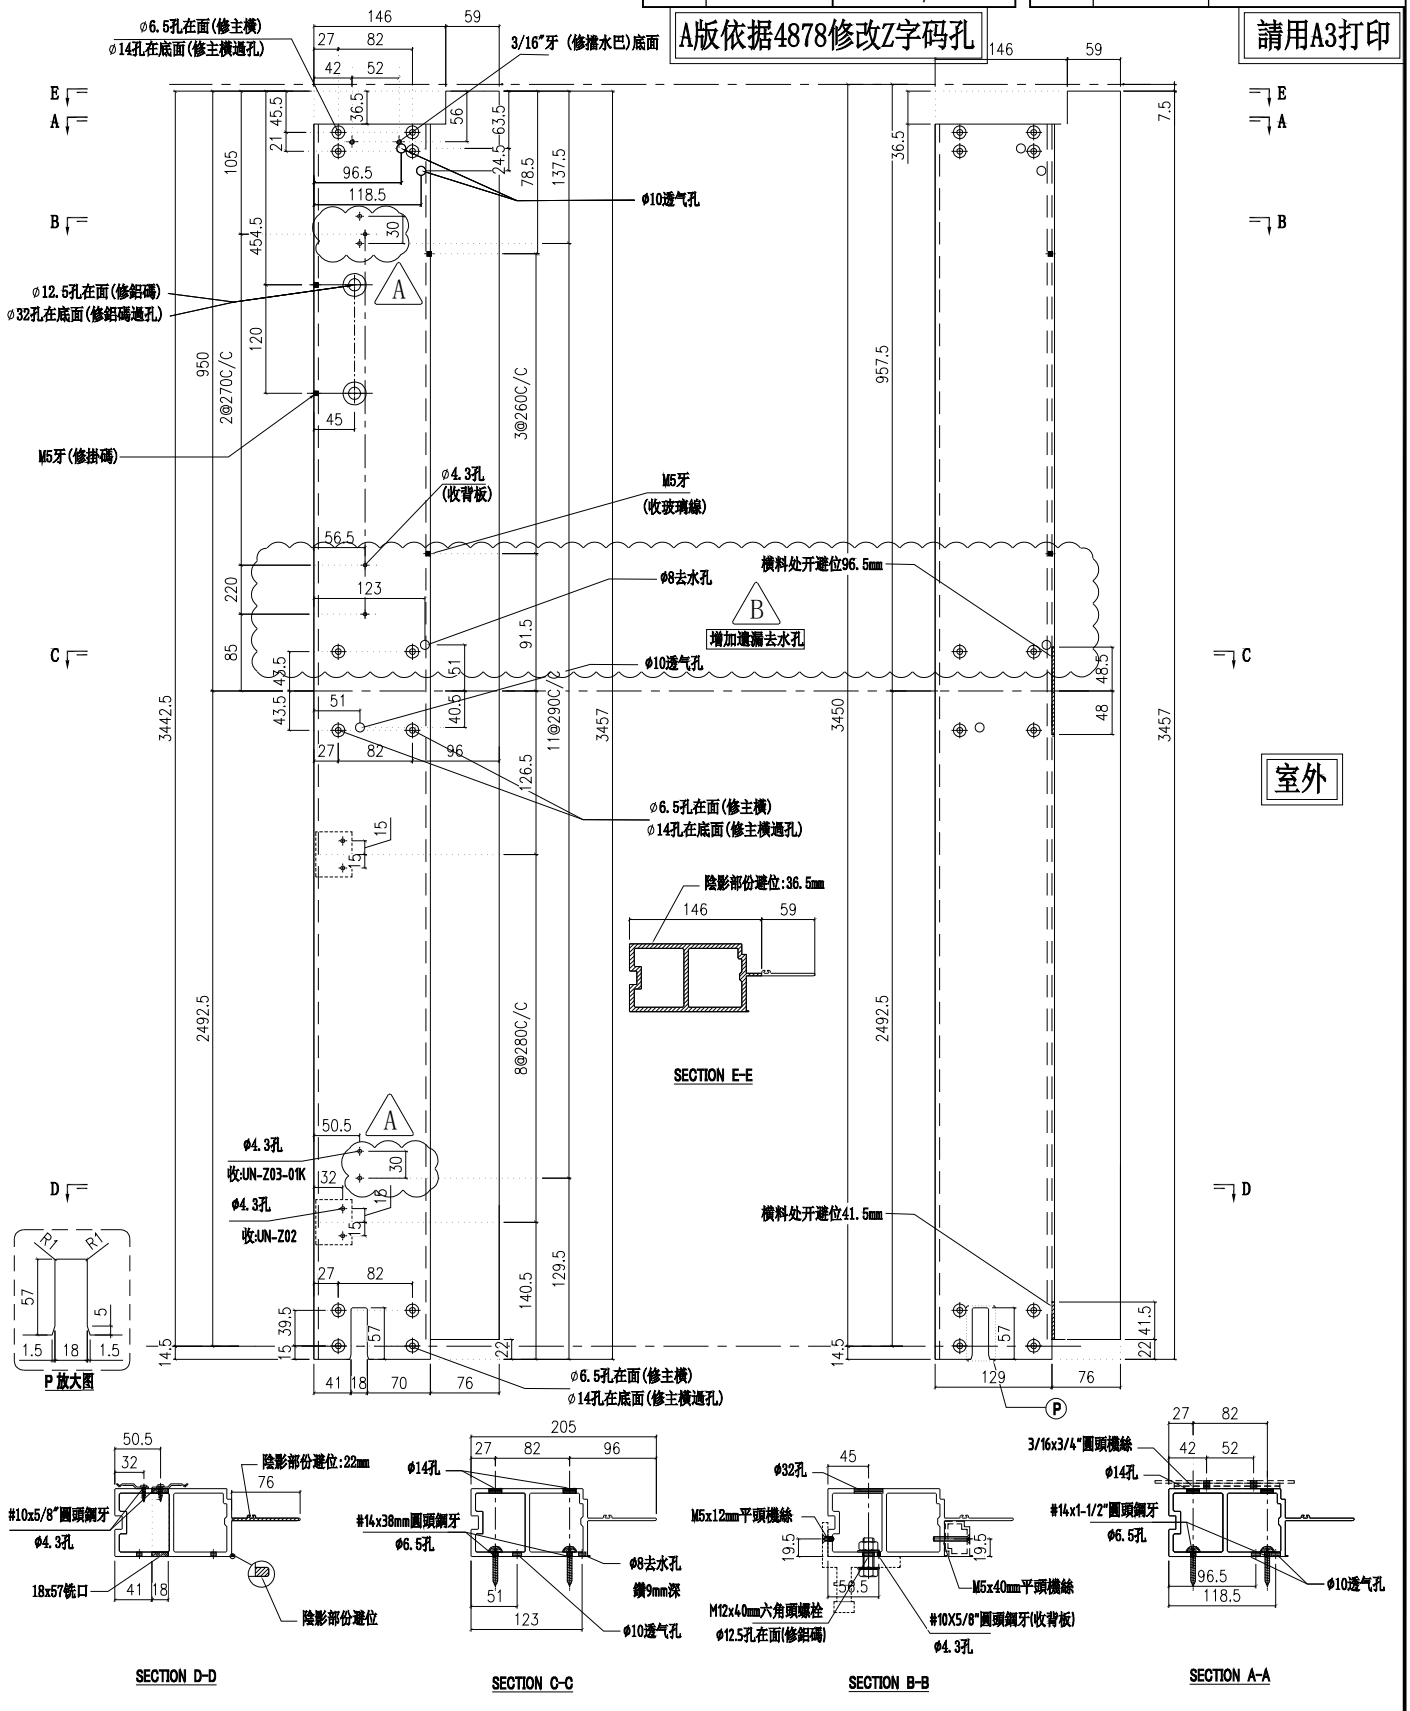

名稱	梗邊企	制圖	陳俊賢	2022.6.1	修改	A	B	
材料	X85975	復核	謝永林	2022.06.28	日期	2022.7.18	22.11.26	
顏色	JMQ213457(三塗)	批準	胡哥		圖號	X85975-01KR		

美特鋁質 有限公司
MIDI Aluminium Fabricator Ltd.

工程號	J853	地盤	延坪道住宅

A版依据4878修改Z字码孔 A

依據EI:5161第九版施工圖,雲線處加裝一條雙梗橫,修改部分孔位 B

數量	位置	數層
1	CW-118X	22F

無擋水鋁角

請用A3打印

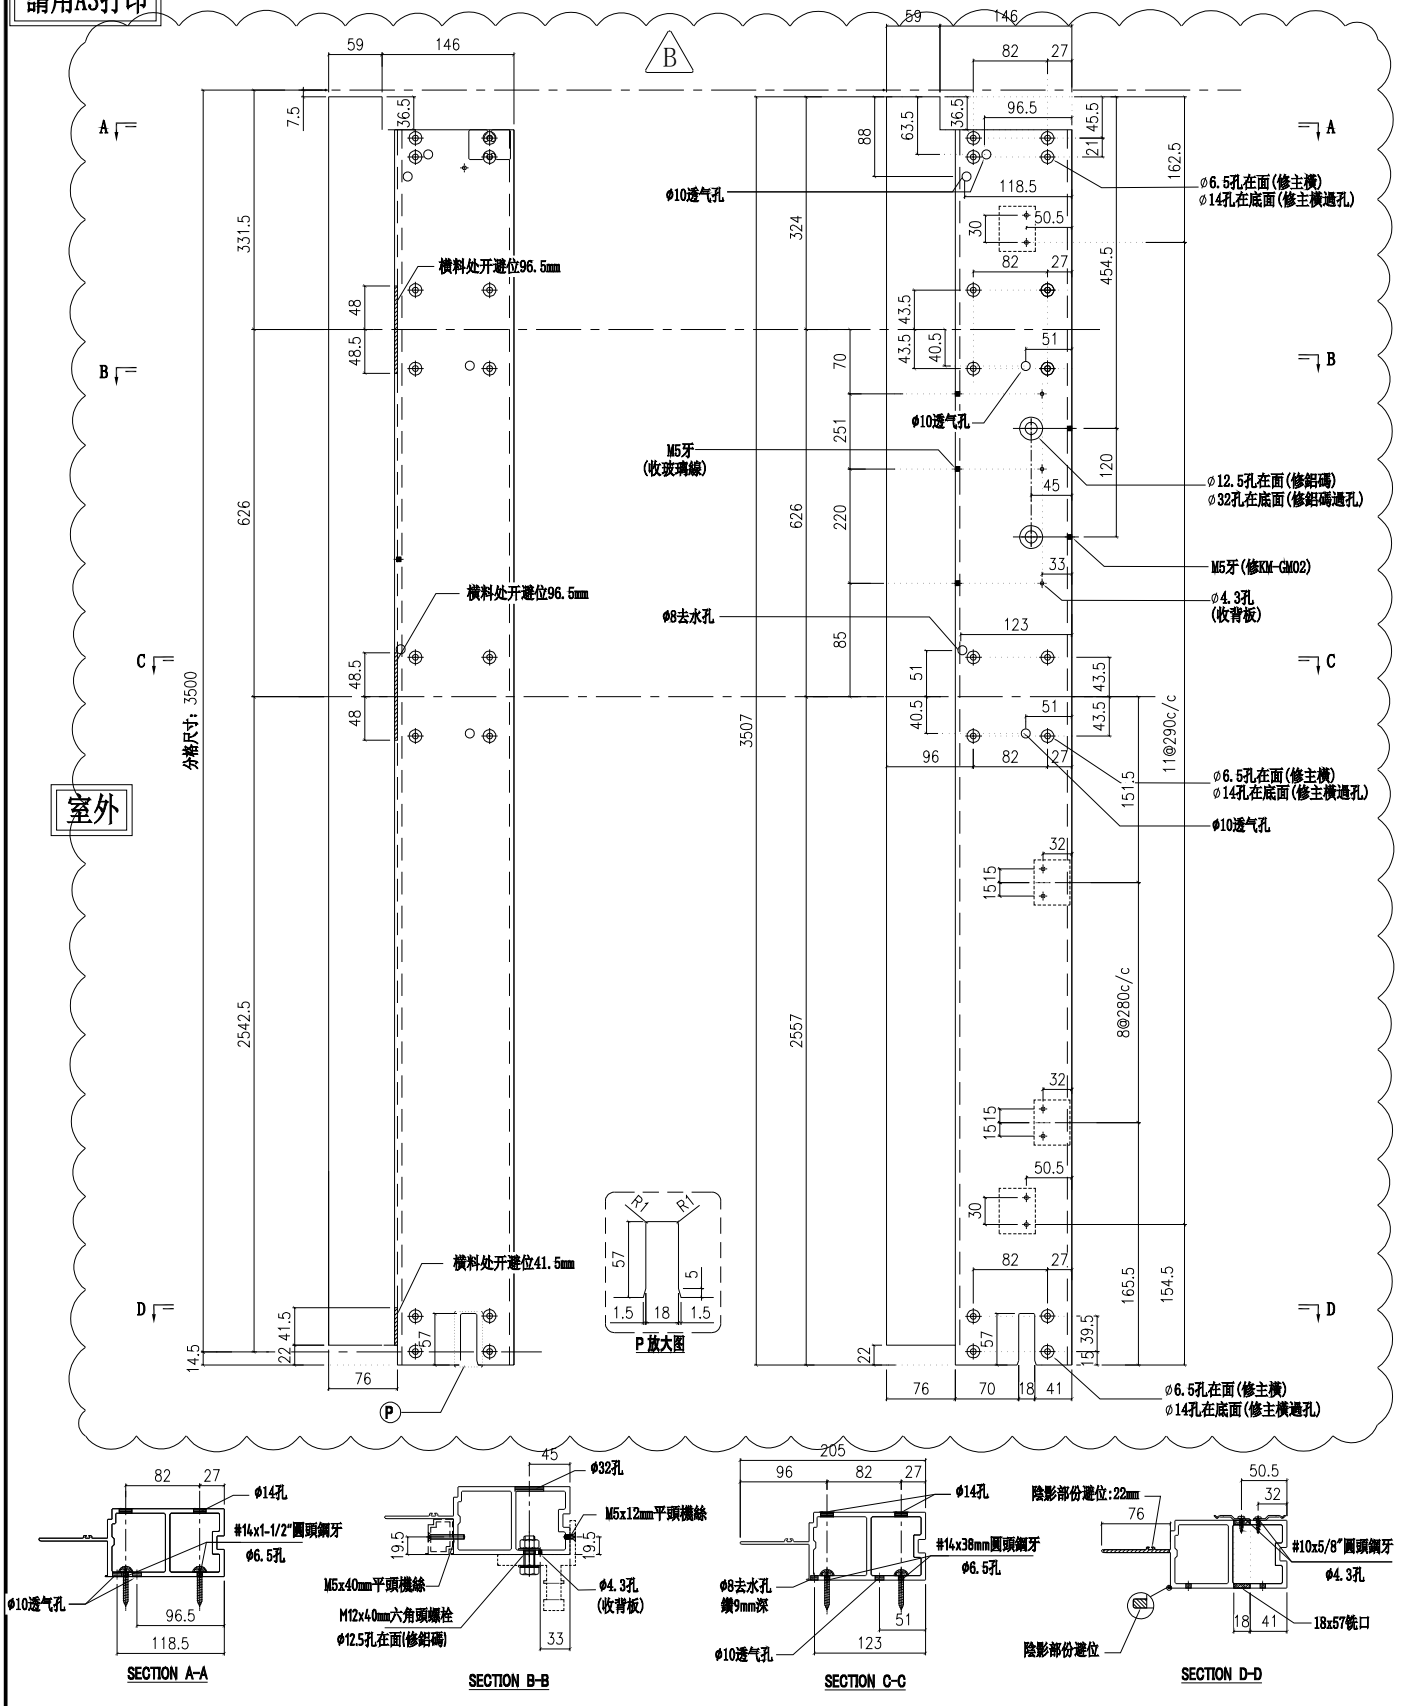

名稱	梗邊企	制圖	陳俊賢	2022.6.1	修改	A	B
材料	X85975	復核	謝永林	2022.06.28	日期	2022.7.18	2022.10.27
顏色	JMQ213457(三塗)	批準	胡哥		圖號	X85975-01XL	

美特鋁質 有限公司
MIDI Aluminium Fabricator Ltd.

工程號	J853	地盤	延坪道住宅

A版依据4878修改Z字码孔 A

依據EI:5161第九版施工圖,雲線處
加裝一條雙梗橫，修改部分孔位 B

數量	位置	數層
1	CW-119X	22F

請用A3打印

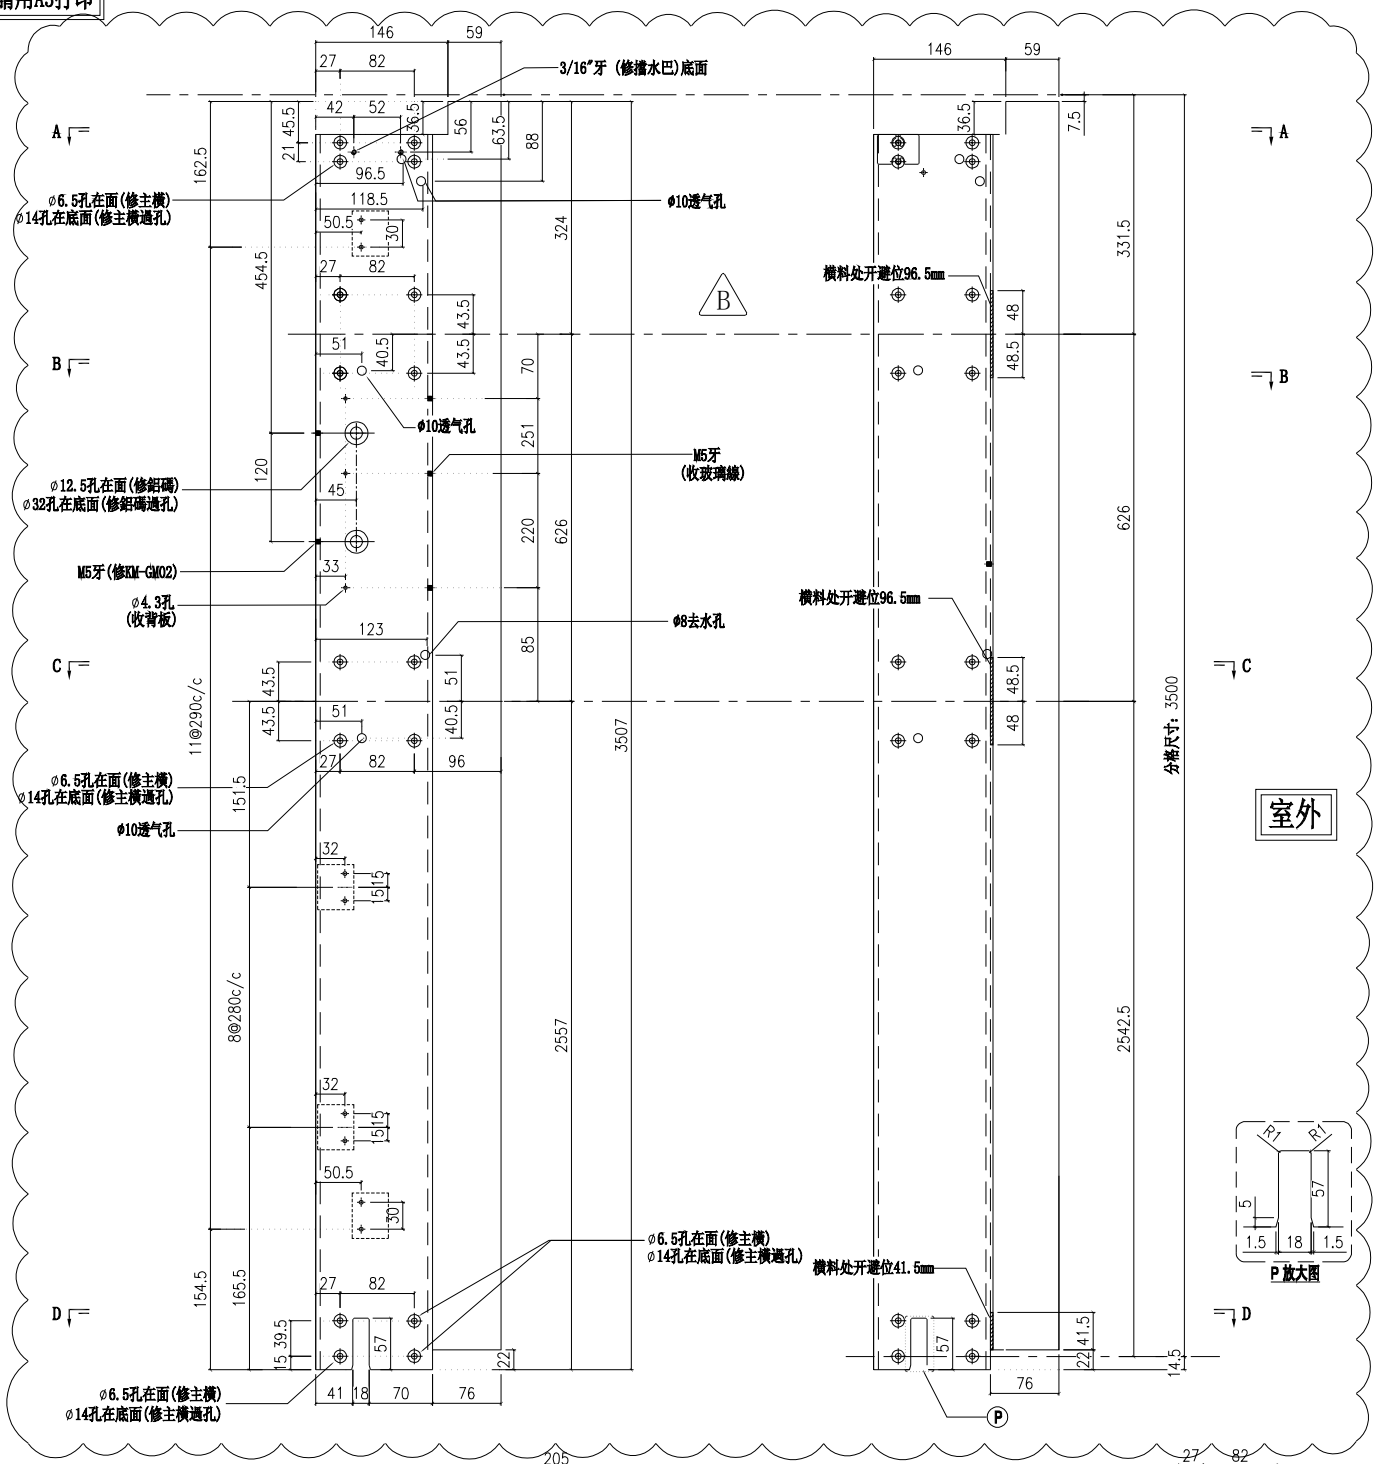

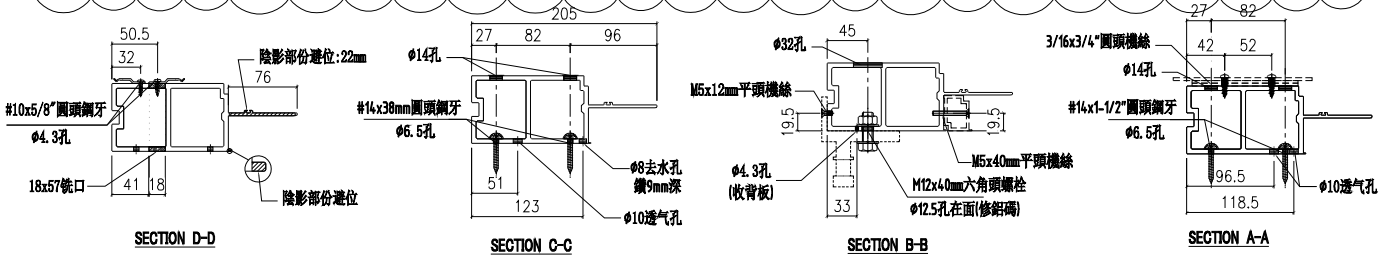

名稱	梗邊企	制圖	陳俊賢	2022.6.1	修改	A	B
材料	X85975	復核	謝永林	2022.06.28	日期	2022.7.18	2022.10.27
顏色	JMQ213457(三塗)	批準	胡哥		圖號	X85975-01XR	

美特鋁質 有限公司
MIDI Aluminium Fabricator Ltd.

工程號	J853	地盤	延坪道住宅

依據EI:5161第九版施工圖,雲線處加裝一條雙梗橫,修改部分孔位 A

數量	位置	數層
2	CW-107X	22F
2	CW-114X	22F
1	CW-118X	22F

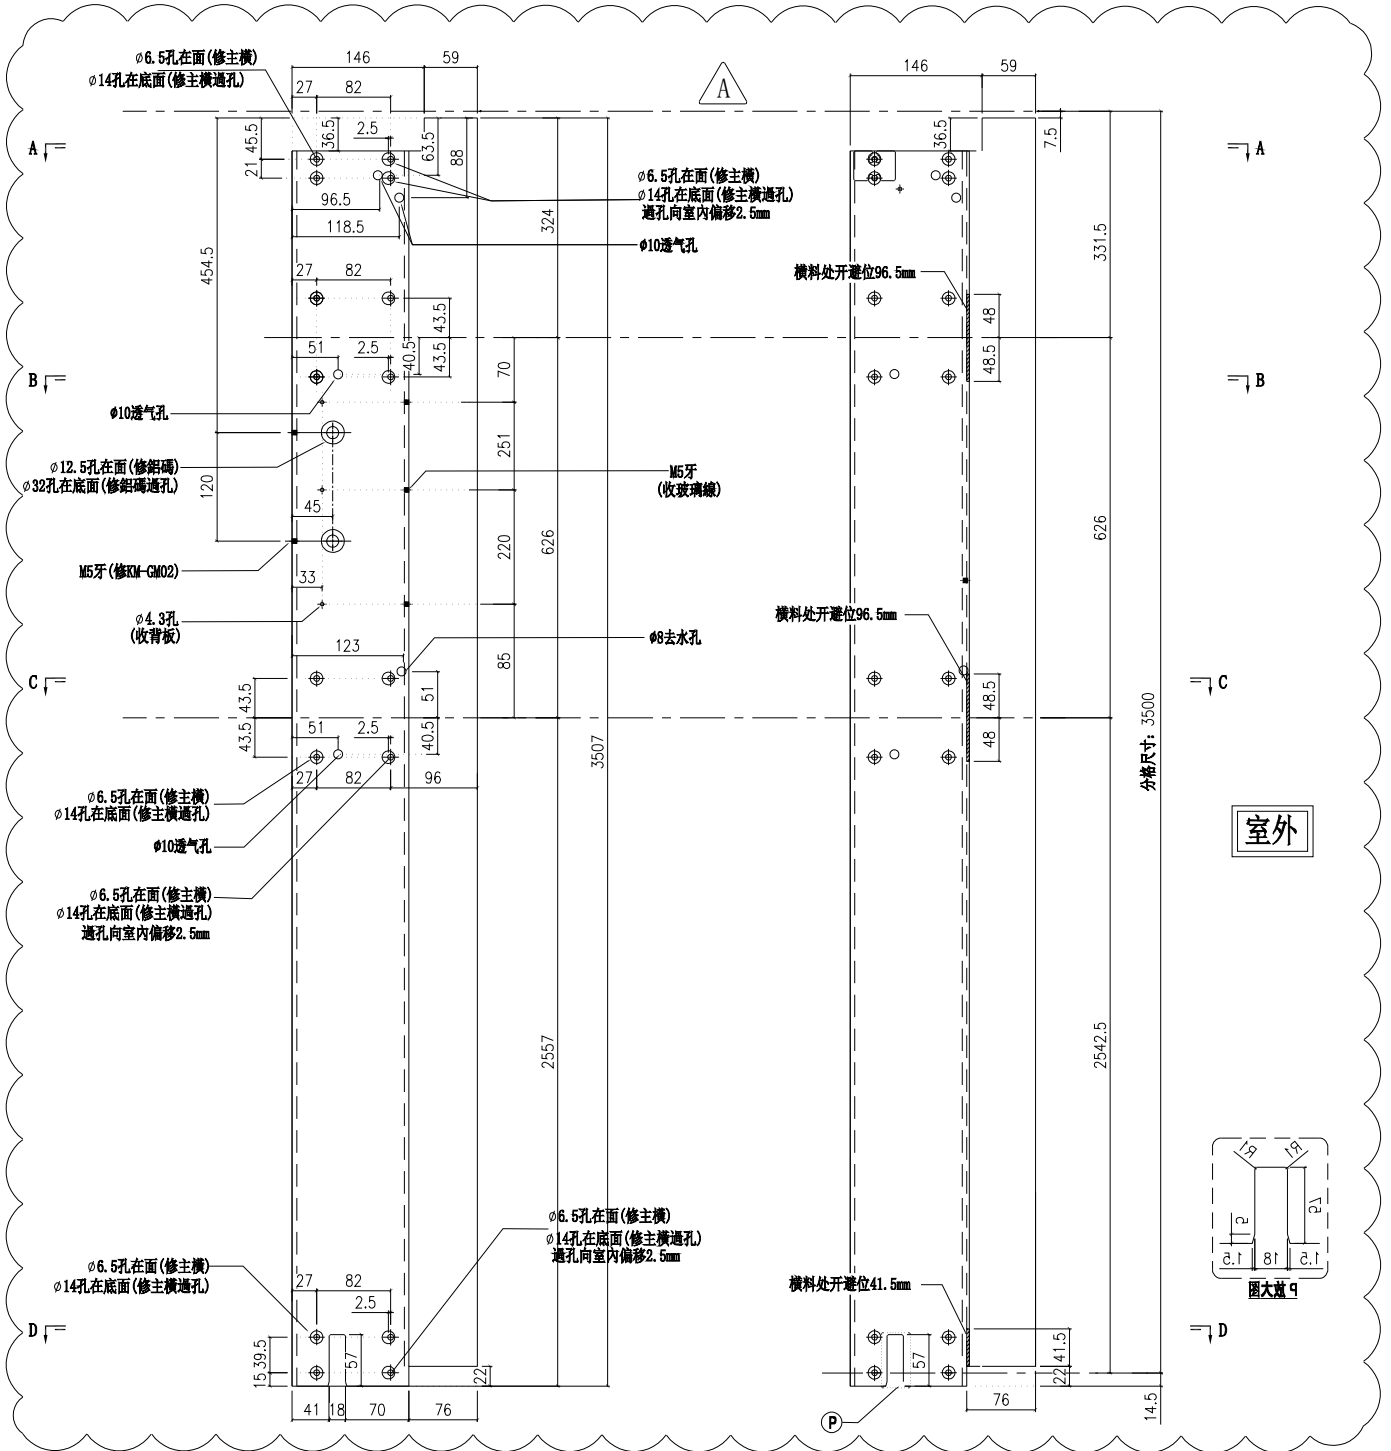

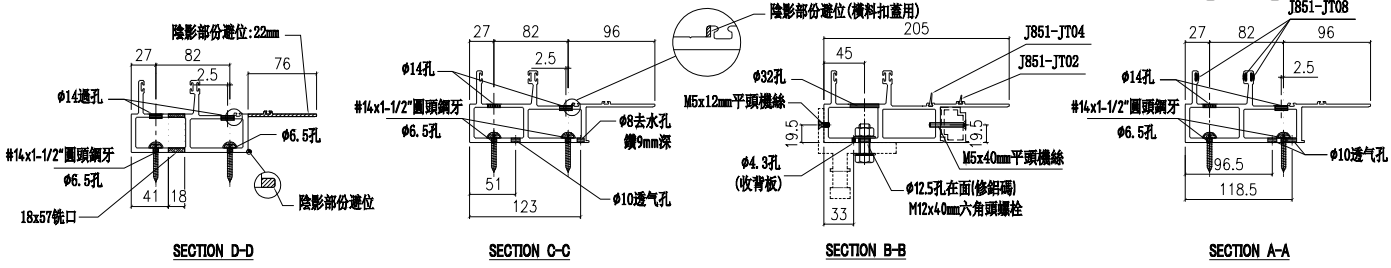

名稱	梗公企	制圖	陳俊賢	2022.6.1	修改	A		
材料	X85971	復核	謝永林	2022.06.28	日期	2022.10.27		
顏色	JMQ213457(三塗)	批準	胡哥		圖號	X85971-01X		

美特鋁質 有限公司
MIDI Aluminium Fabricator Ltd.

工程號	J853	地盤	延坪道住宅

A
依據EI:5161-C版修改
取消雲線處圖號及數量
可分出圖號
X85972-01LS

數量	位置	數層	數量	位置	數層
1	CW-102L	22F	1	CW-117LZ	23F
1	CW-103L	22F	2	CW-114L	23F
1	CW-105L	23F	1	CW-105bL	23F
1	CW-111ZL	23F			

請用A3打印

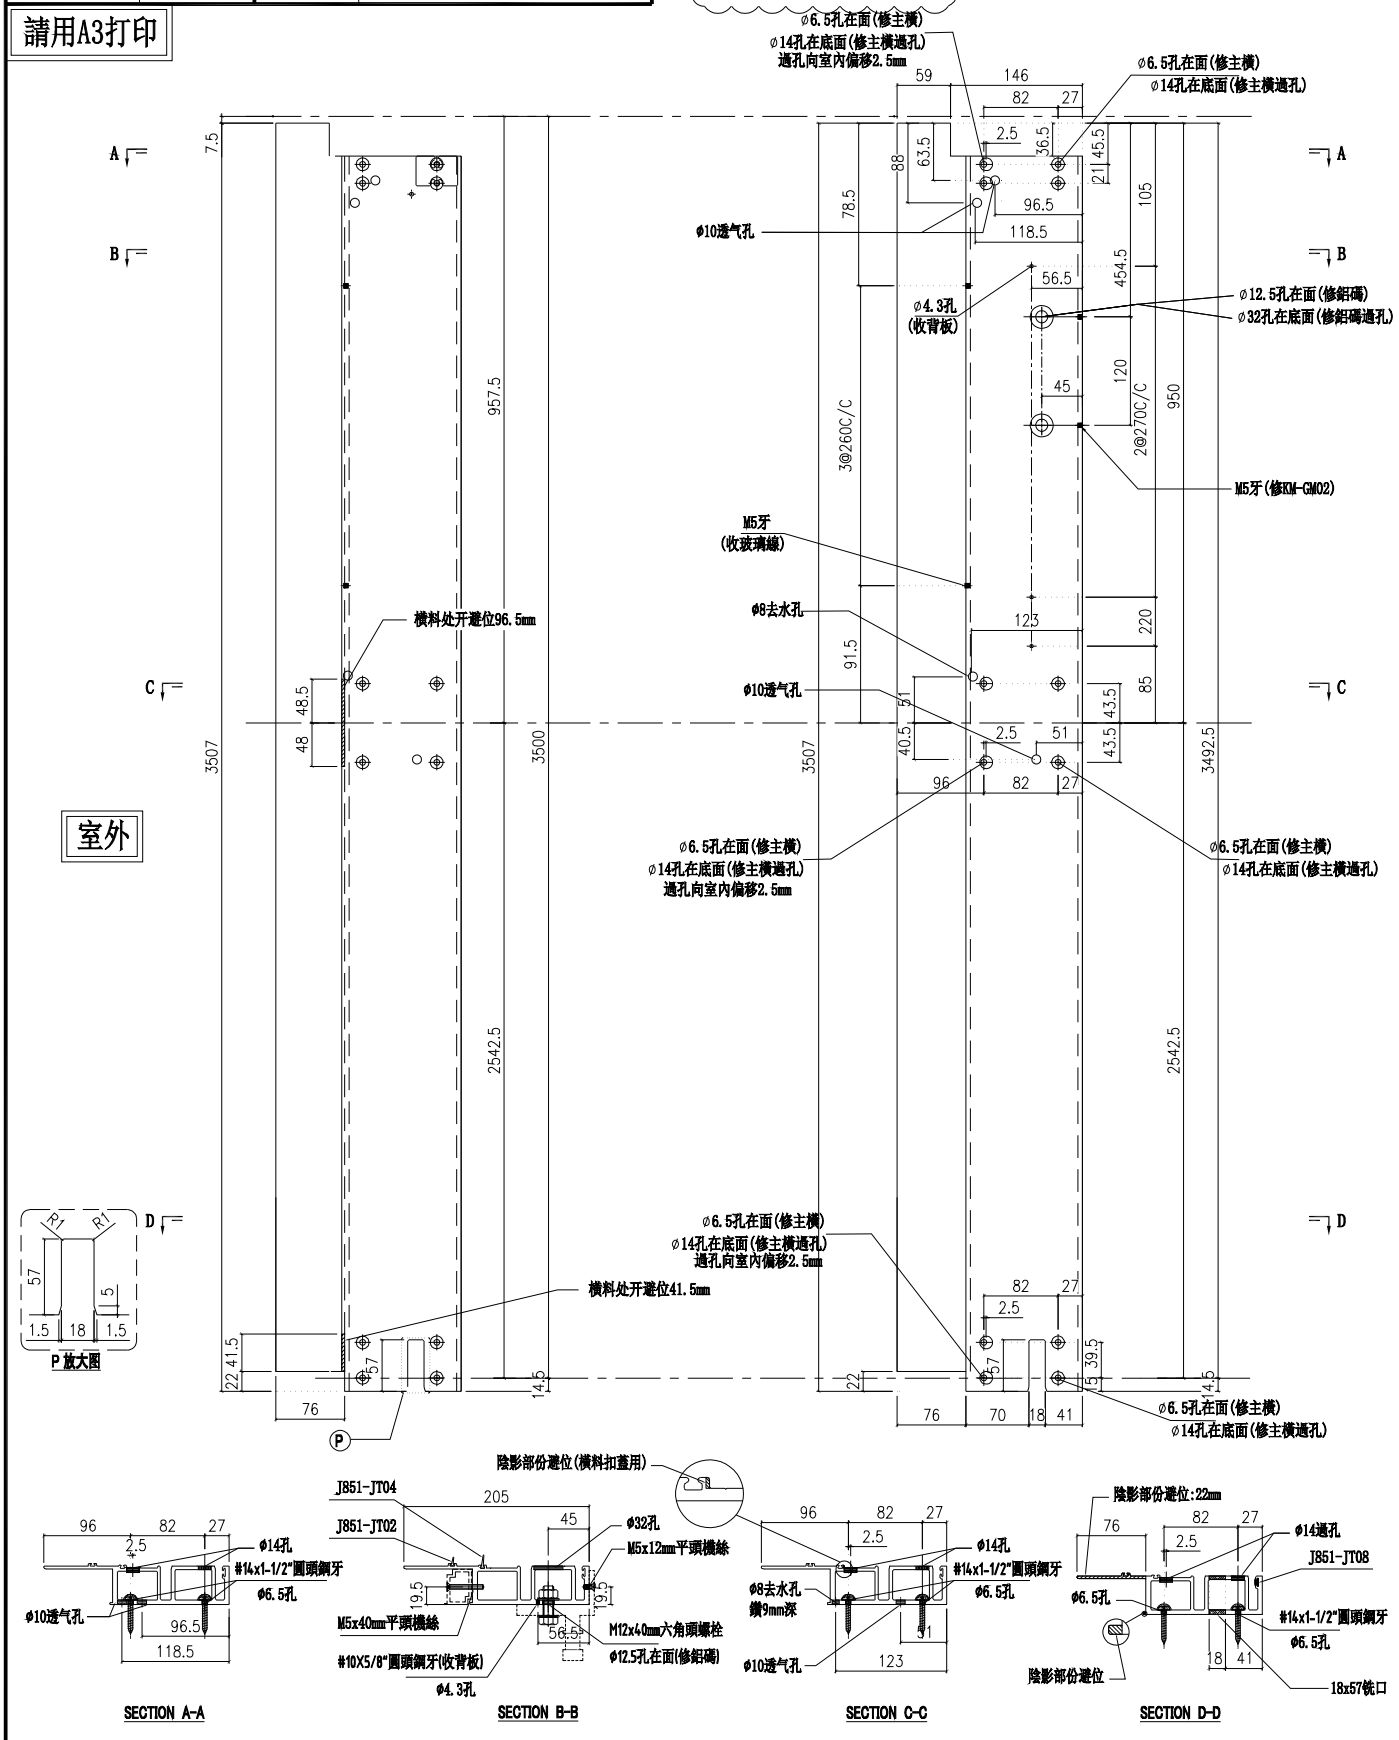

名稱	梗母企	制圖	陳俊賢	2022.6.1	修改	A		
材料	X85972	復核	謝永林	2022.06.28	日期	22.11.21		
顏色	JMQ213457(三塗)	批準	胡哥		圖號	X85972-01L		

美特鋁質 有限公司
MIDI Aluminium Fabricator Ltd.

請用A3打印

數量	位置	數層
1	CW-115L	22F

工程號	J853	地盤	延坪道住宅

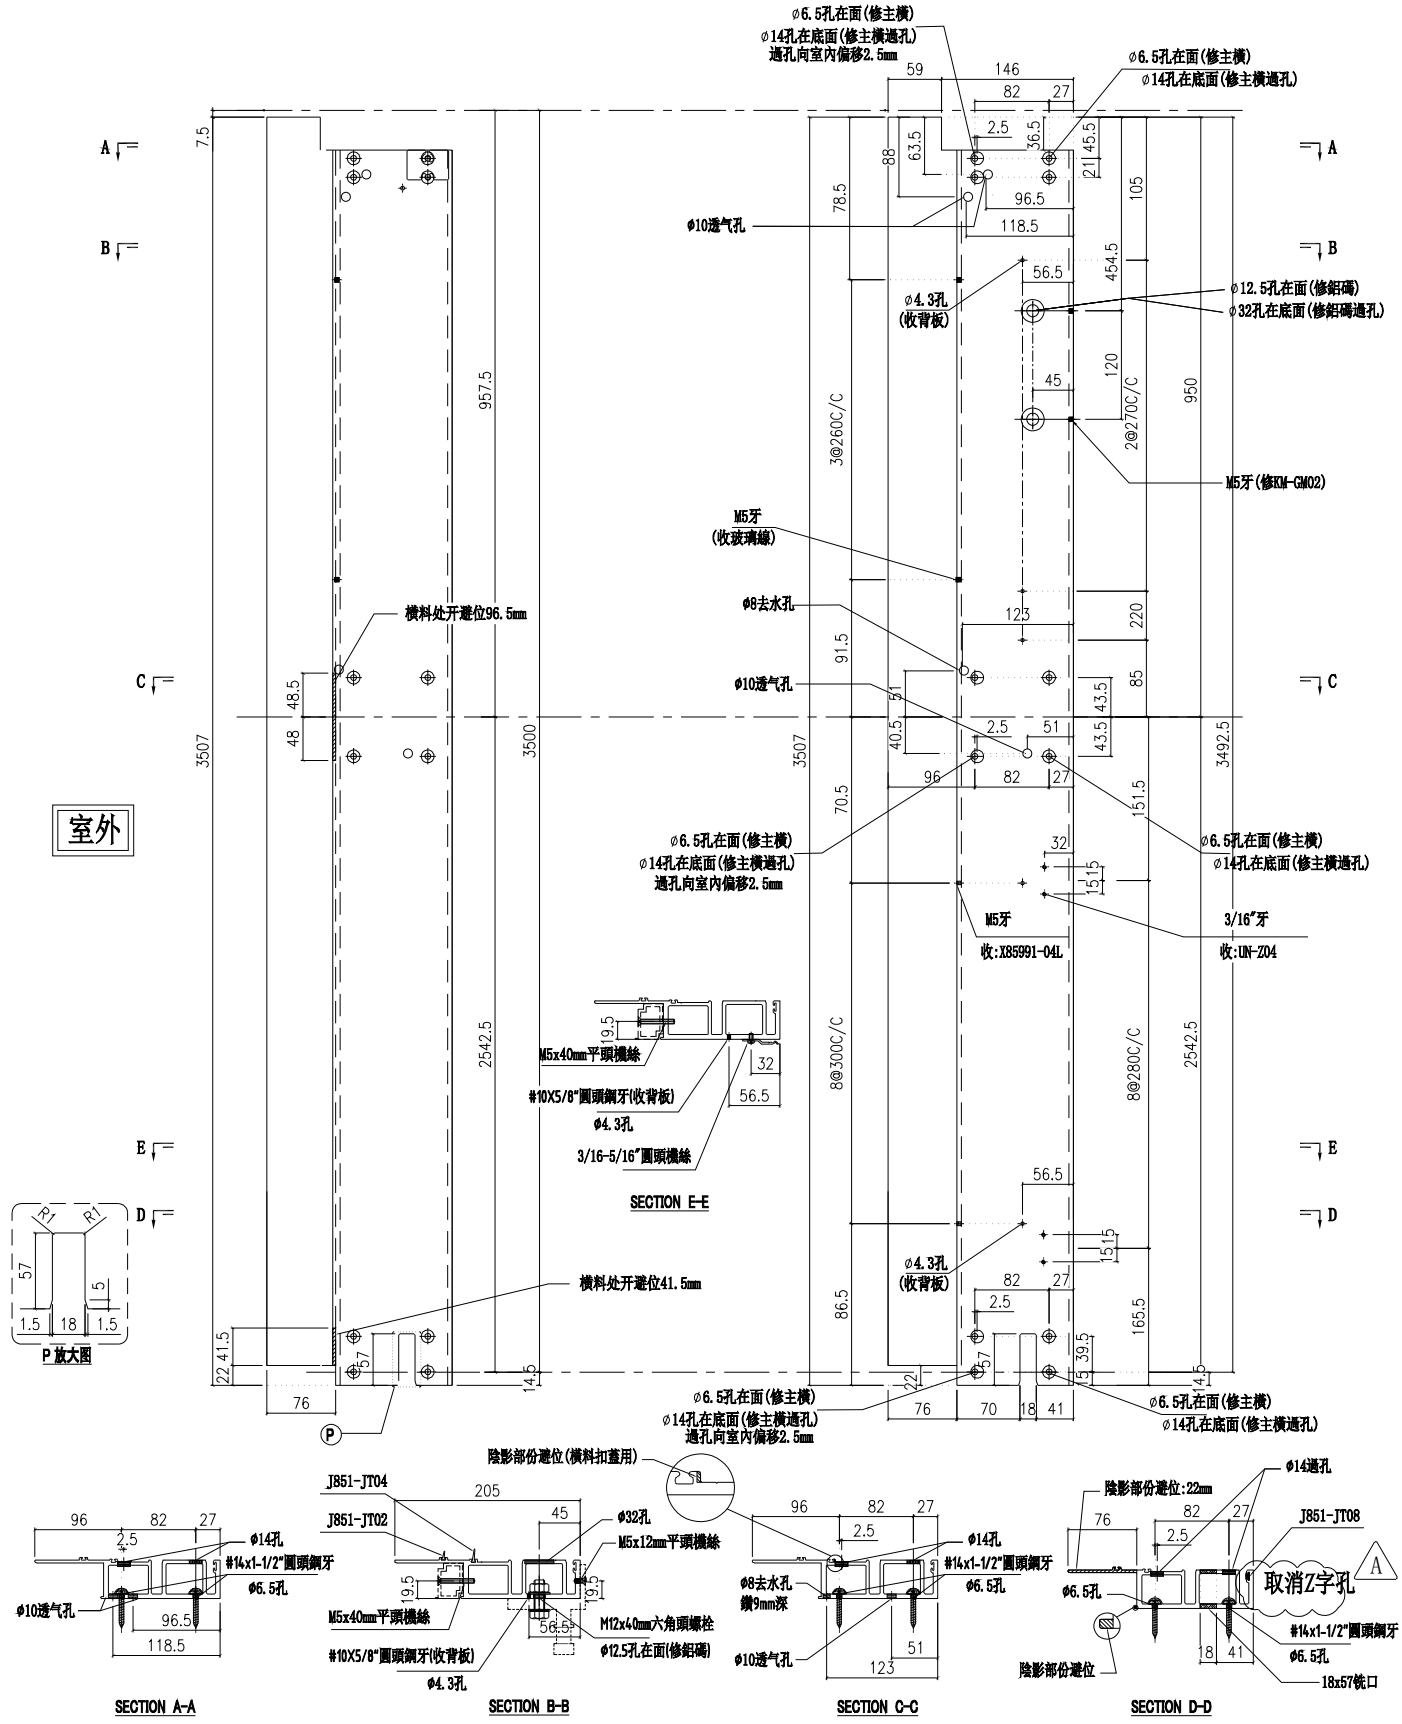

名稱	梗母企	制圖	陳俊賢	2022.6.1	修改	A		
材料	X85972	復核	謝永林	2022.06.28	日期	22.11.21		
顏色	JMQ213457(三塗)	批準	胡哥		圖號	X85972-03L		

美特鋁質 有限公司
MIDI Aluminium Fabricator Ltd.

工程號	J853	地盤	延坪道住宅

依據EI:5161第九版施工圖,雲線處
加裝一條雙梗橫，修改部分孔位 A

數量	位置	數層
2	CW-107X	22F
2	CW-114X	22F
1	CW-119X	22F

請用A3打印

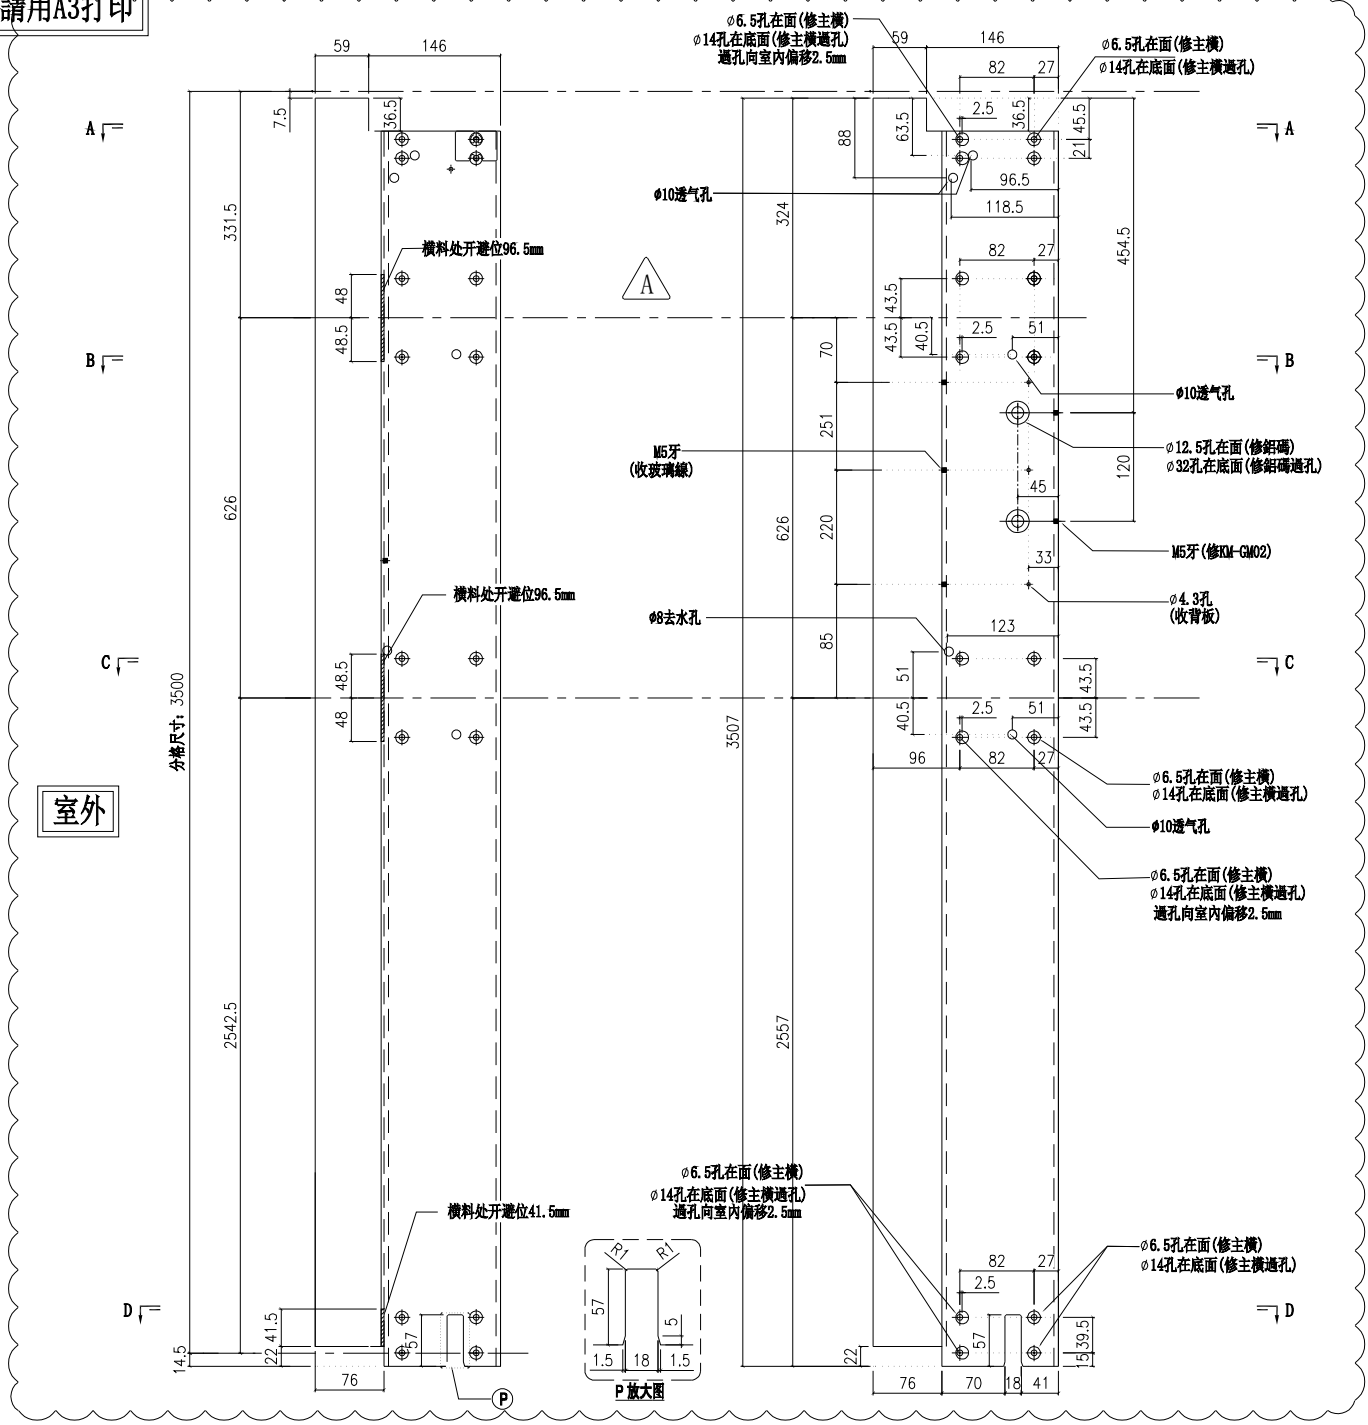

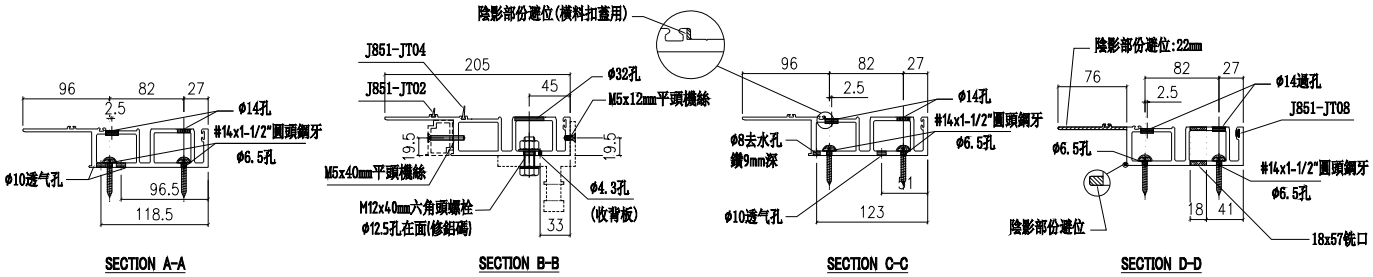

名稱	梗母企	制圖	陳俊賢	2022.6.1	修改	A		
材料	X85972	復核	謝永林	2022.06.28	日期	2022.10.27		
顏色	JMQ213457(三塗)	批準	胡哥		圖號	X85972-01X		

美特鋁質 有限公司
MIDI Aluminium Fabricator Ltd.

請用A3打印

A版依據EI4949新增掛扣.

數量	使用位置	樓層
1	CW-111ZL	23F

工程號	J853	地盤	延坪道住宅

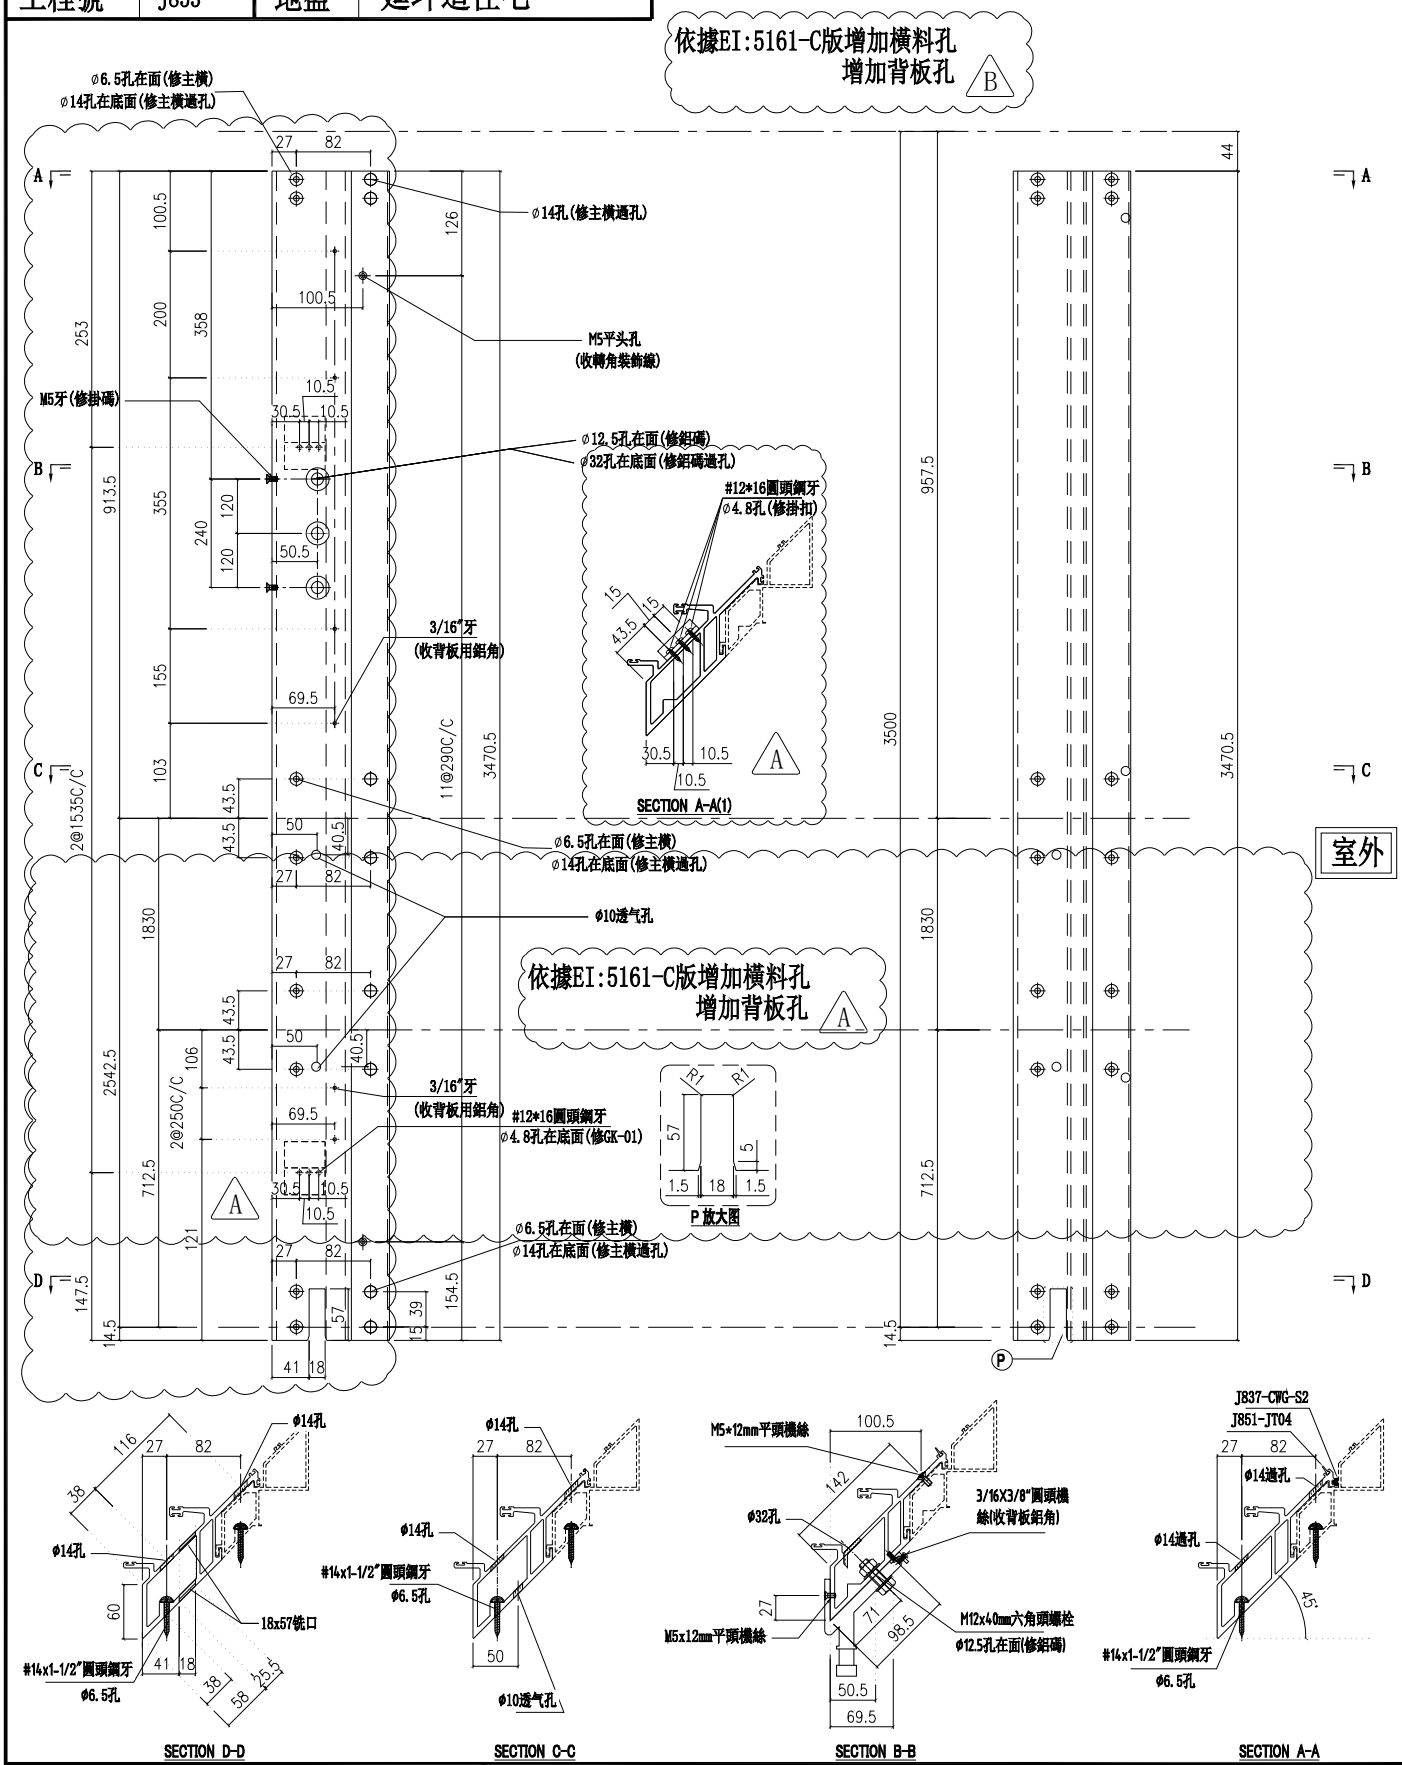

名稱	轉角公企	制圖	陳俊賢	2022.6.1	修改	A	B	
材料	X85977	復核	謝永林	2022.06.28	日期	22.08.13	22.11.21	
顏色	JMQ213457(三塗)	批準	胡哥		圖號	X85977-02L		

美特鋁質 有限公司
MIDI Aluminium Fabricator Ltd.

請用A3打印

數量	使用位置	樓層
1	CW-111ZL	23F

工程號	J853	地盤	延坪道住宅

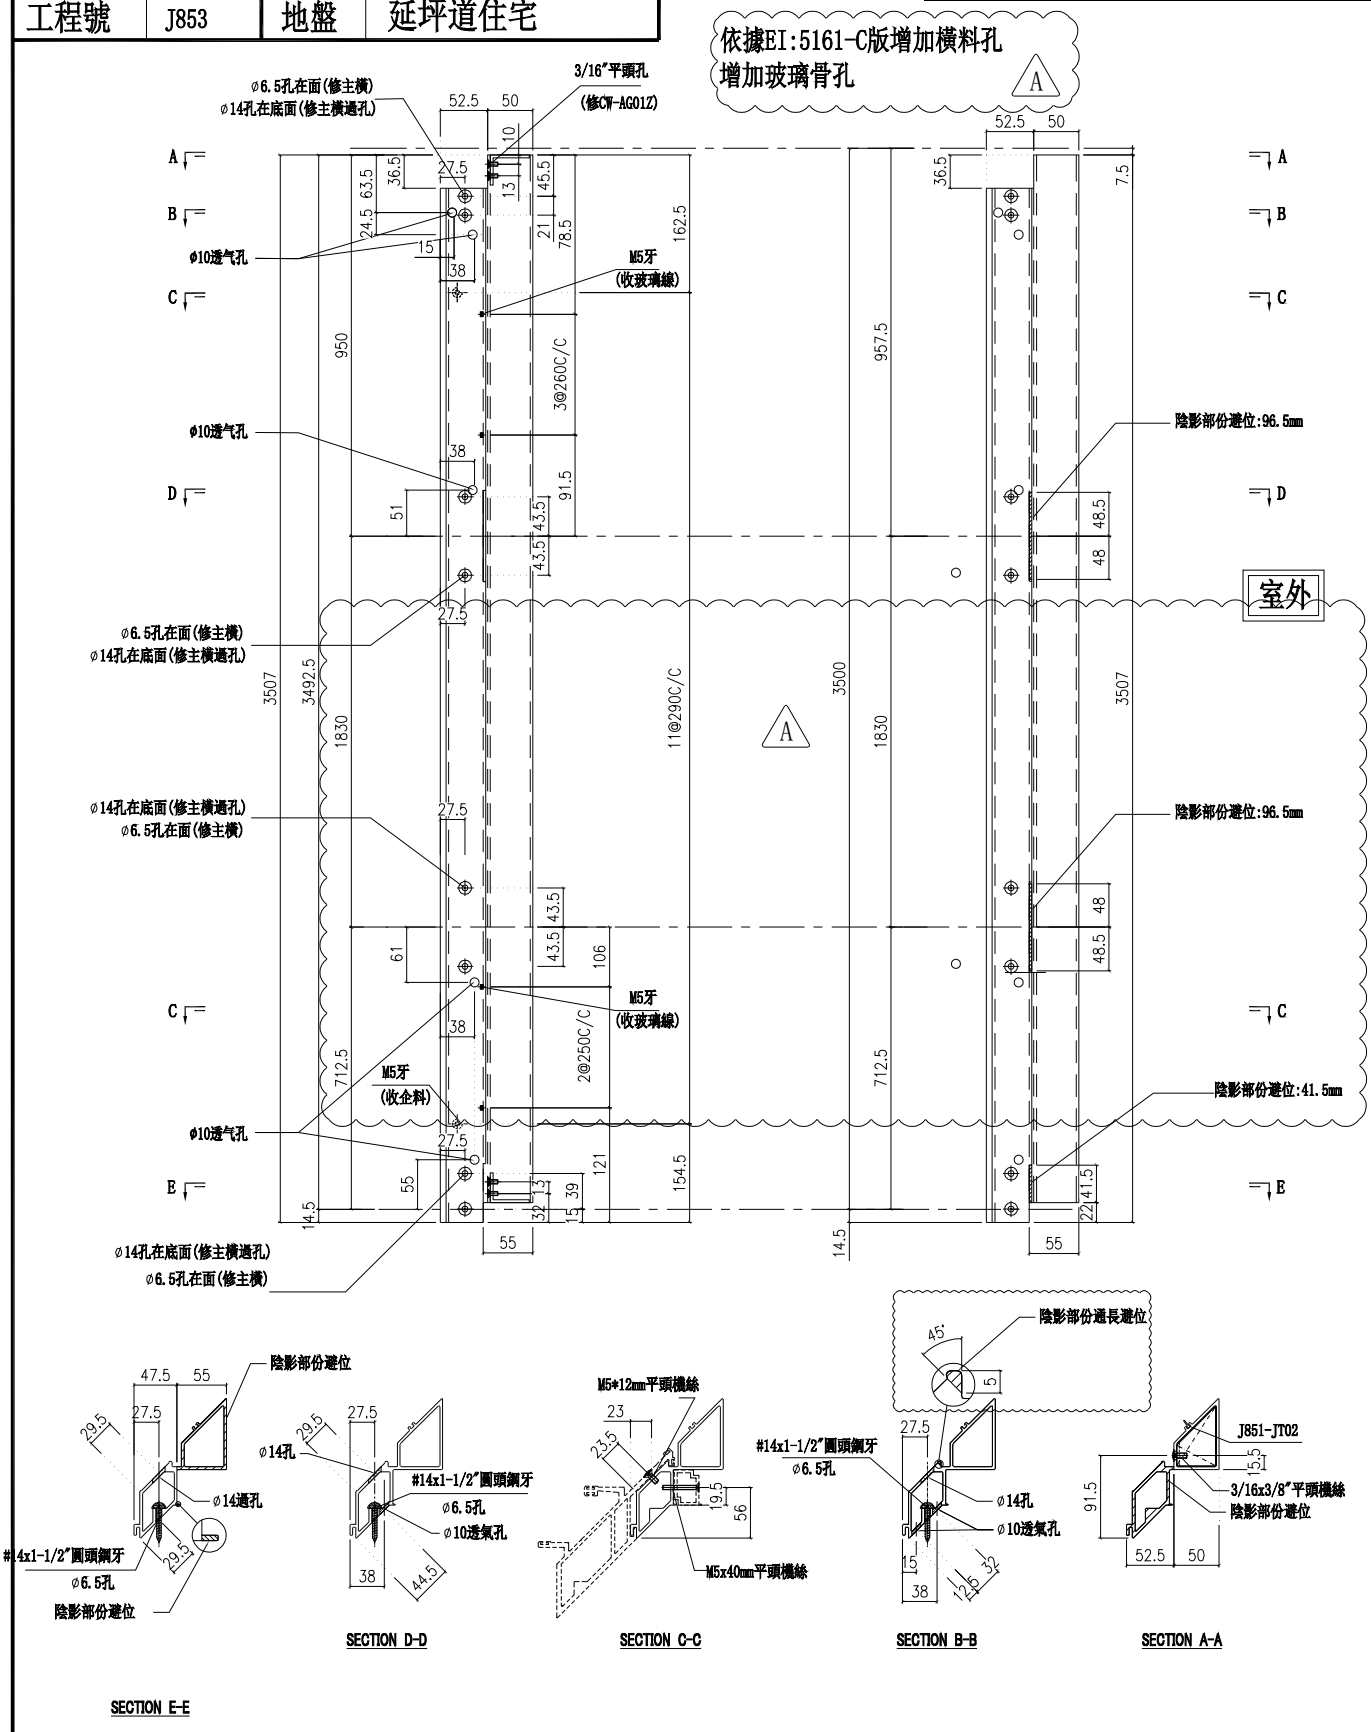

名稱	转角梗企装饰线	制圖	陳俊賢	2022.6.1	修改	A		
材料	X85979	復核	謝永林	2022.06.28	日期	22.11.21		
顏色	JMQ213457(三塗)	批準	胡哥		圖號	X85979-02L		

美特鋁質 有限公司
MIDI Aluminium Fabricator Ltd.

請用A3打印

依據EI:5161第九版施工圖改圖
取消此圖號 B

數量	位置	樓層
1	CW-PTBB23L	22F

工程號	J853	地盤	延坪道住宅

A版修改透氣孔位置

A版依据4878修改Z字码孔

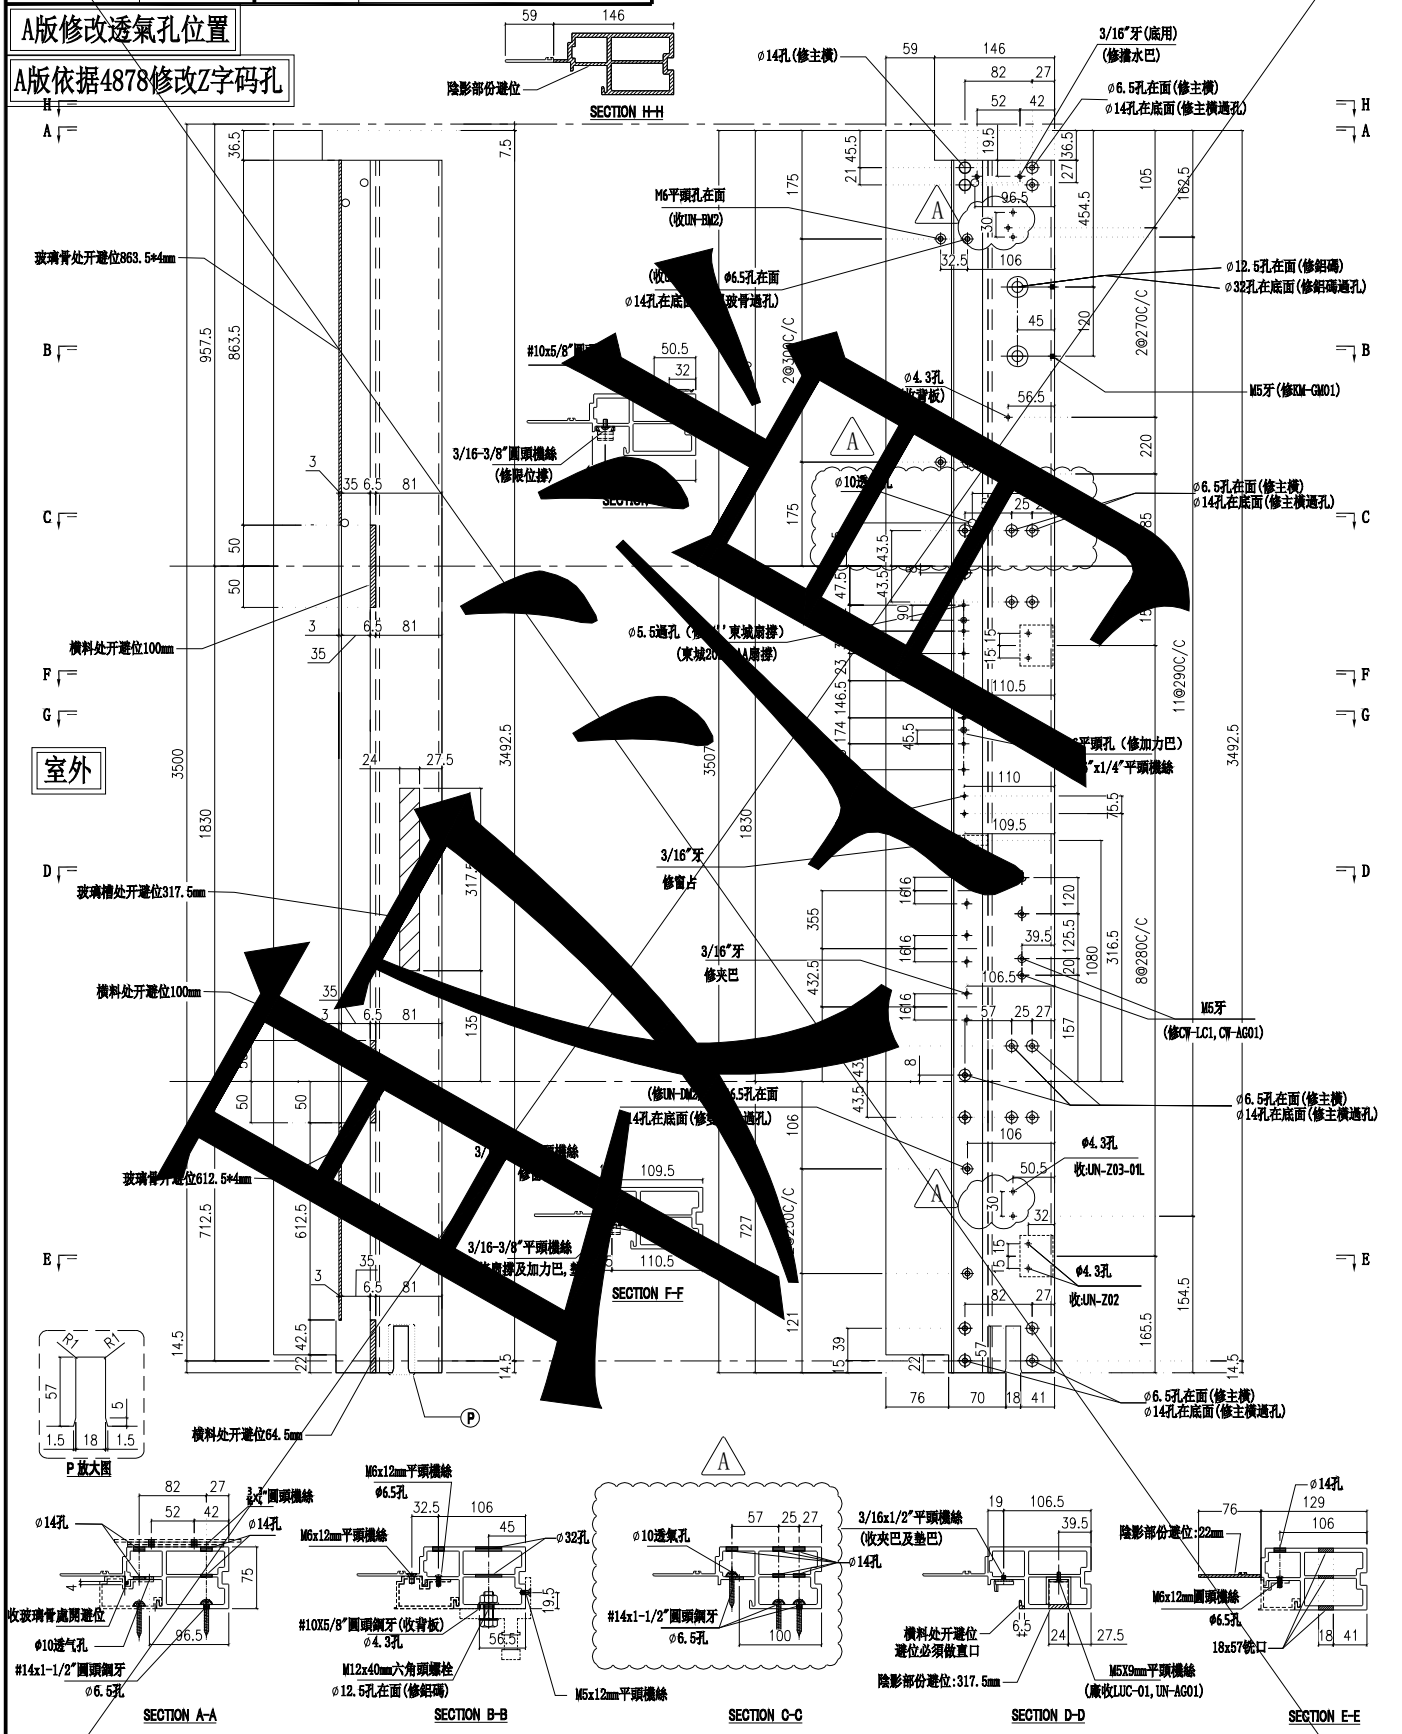

名稱	生邊企	制圖	陳俊賢	2022.6.1	修改	A	B
材料	X85976	復核	謝永林	2022.06.28	日期	2022.7.14	2022.10.27
顏色	JMQ213457(三塗)	批準	胡哥		圖號	X85976-01LL	

美特鋁質 有限公司
MIDI Aluminium Fabricator Ltd.

請用A3打印

工程號	J853	地盤	延坪道住宅

B 依據EI-5161C分出樓層

數量	位置	樓層
1	CW-PTBB23L	22F
1	CW-PTMB41ZL	23F

B 依據EI:5161第九版施工圖改圖 取消雲線處數量

A版依據4878修改Z字码孔

A版修改透氣孔位置

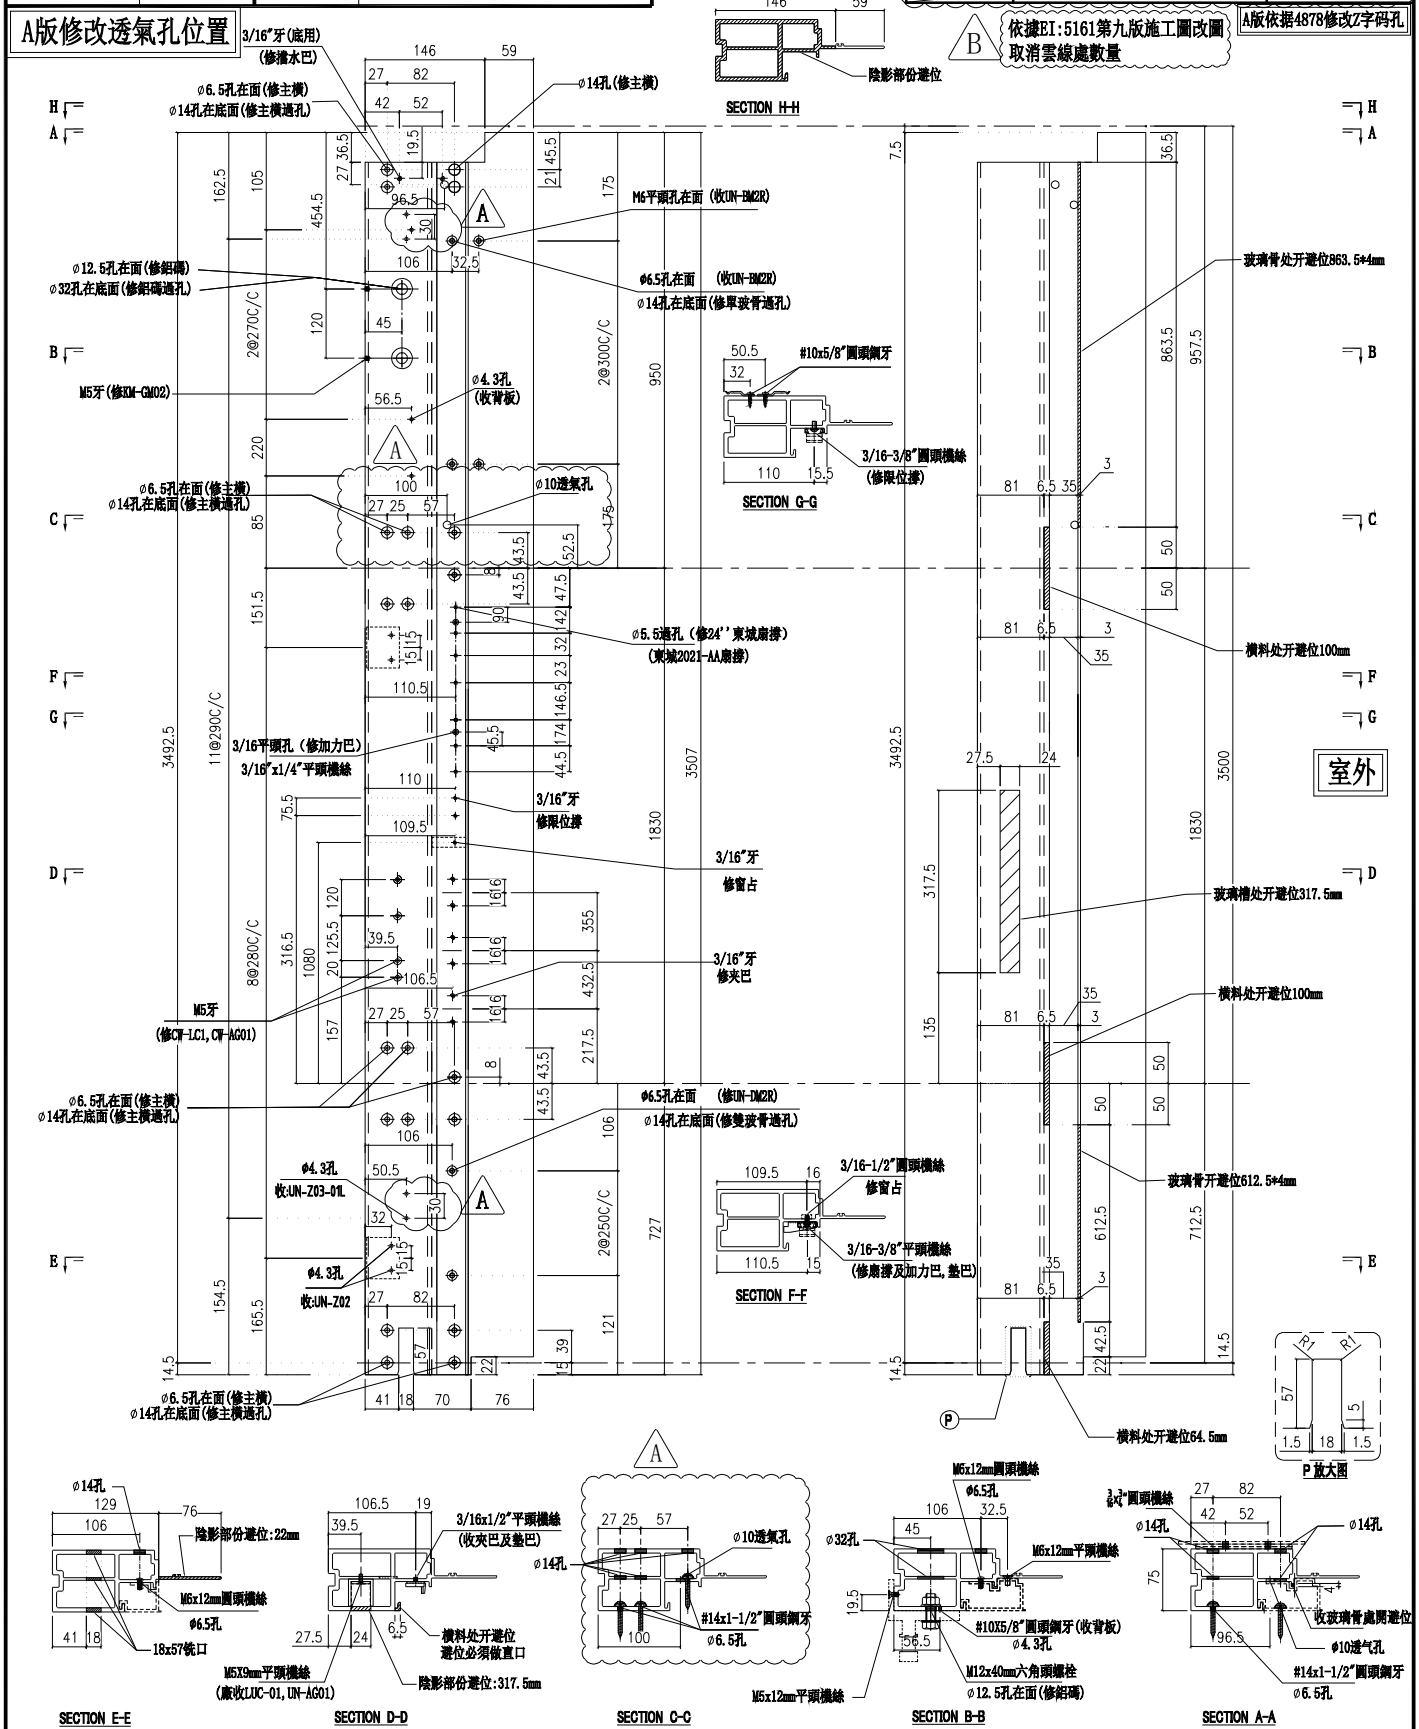

名稱	生邊企	制圖	陳俊賢	2022.6.1	修改	A	B
材料	X85976	復核	謝永林	2022.06.28	日期	2022.7.14	2022.10.27
顏色	JMQ213457(三塗)	批準	胡哥		圖號	X85976-01LR	

美特鋁質 有限公司
MIDI Aluminium Fabricator Ltd.

請用A3打印

工程號	J853	地盤	延坪道住宅

樓層	數量	總數	位置	樓層
1	1	1	CW-PLBG06L	22F
1	1	1	CW-PLBG06L	23F

A版修改透氣孔位置

A版依据4878修改Z字码孔

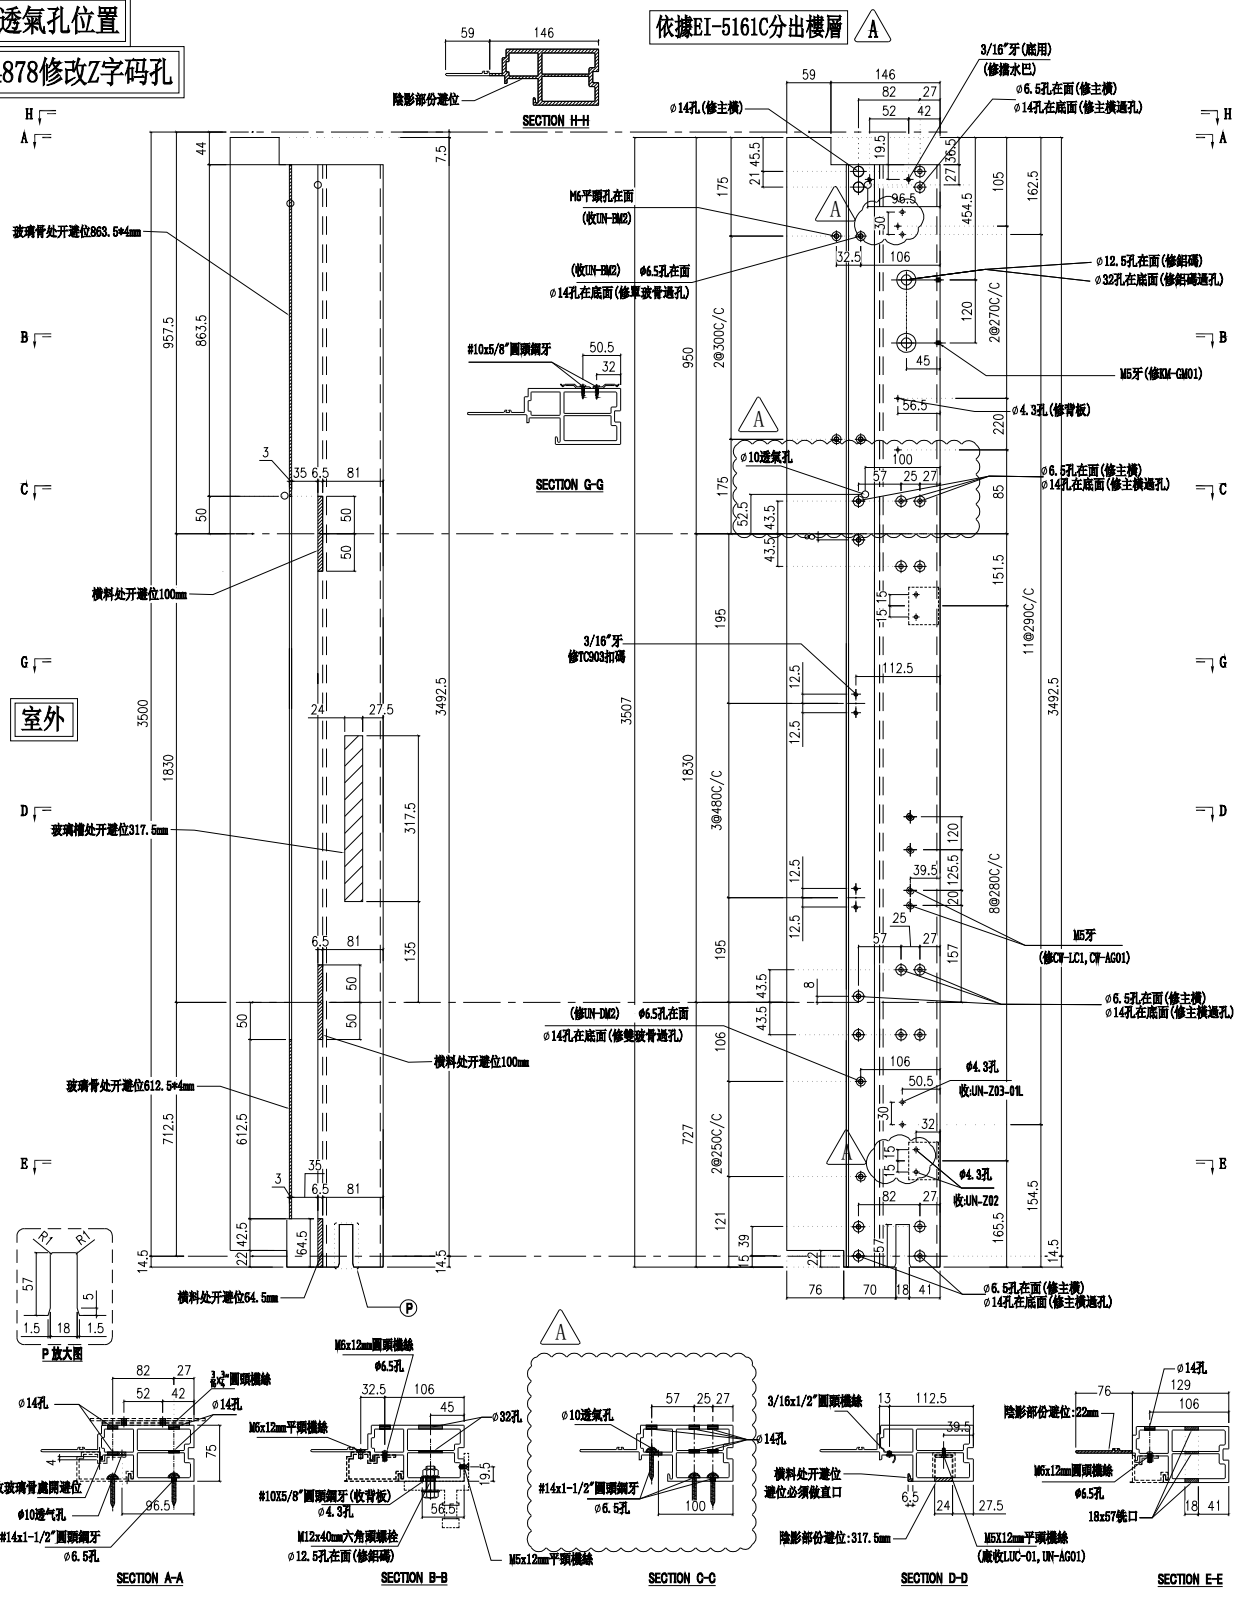

名稱	生邊企	制圖	陳俊賢	2022.6.1	修改	A	B	
材料	X85976	復核	謝永林	2022.06.28	日期	2022.7.14	22.11.23	
顏色	JMQ213457(三塗)	批準	胡哥		圖號	X85976-02LL		

美特鋁質 有限公司
MIDI Aluminium Fabricator Ltd.

工程號	J853	地盤	延坪道住宅

請用A3打印

A版修改透氣孔位置
依据4878修改Z字码孔

依據EI:5161第九版施工圖改圖
新增數量，及雲線處修改部分孔位

數量	位置	樓層
1	CW-PTBG20X	22F
~~1~~	~~CW-PTBG13X~~	~~22F~~
1	CW-PTBB23L	22F

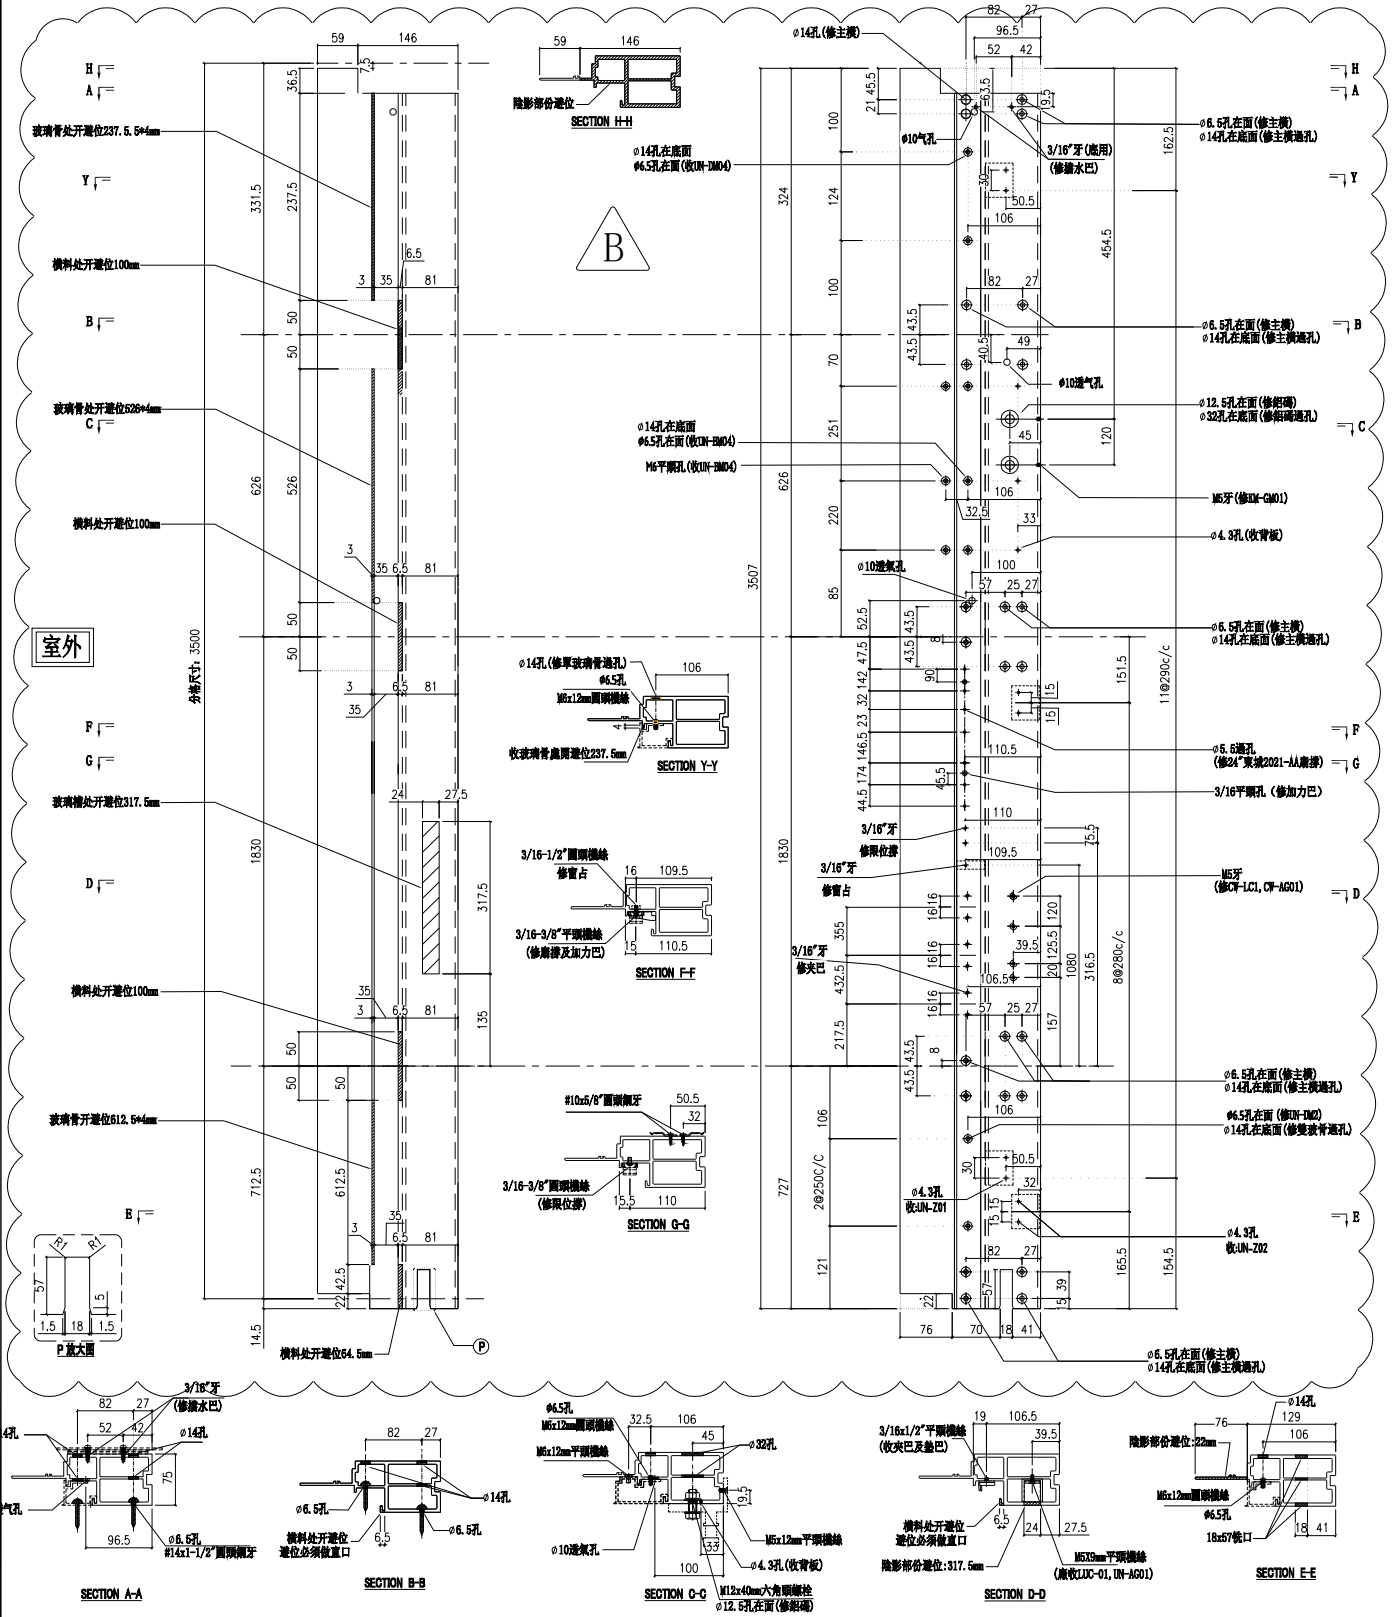

名稱	生邊企	制圖	陳俊賢	2022.2.13	修改	A	B
材料	X85976	復核	謝永林	2022.4.3	日期	2022.7.14	2022.10.27
顏色	JMQ213457(三塗)	批準	胡哥		圖號	X85976-01XL	

美特鋁質 有限公司
MIDI Aluminium Fabricator Ltd.

工程號	J853	地盤	延坪道住宅

請用A3打印

A版修改透氣孔位置
依据4878修改Z字码孔 B

依據EI:5161第九版施工圖改圖
新增數量，及雲線處修改部分孔位 B

數量	位置	樓層
1	CW-PTMB20X	22F
1	CW-PTBB23L	22F

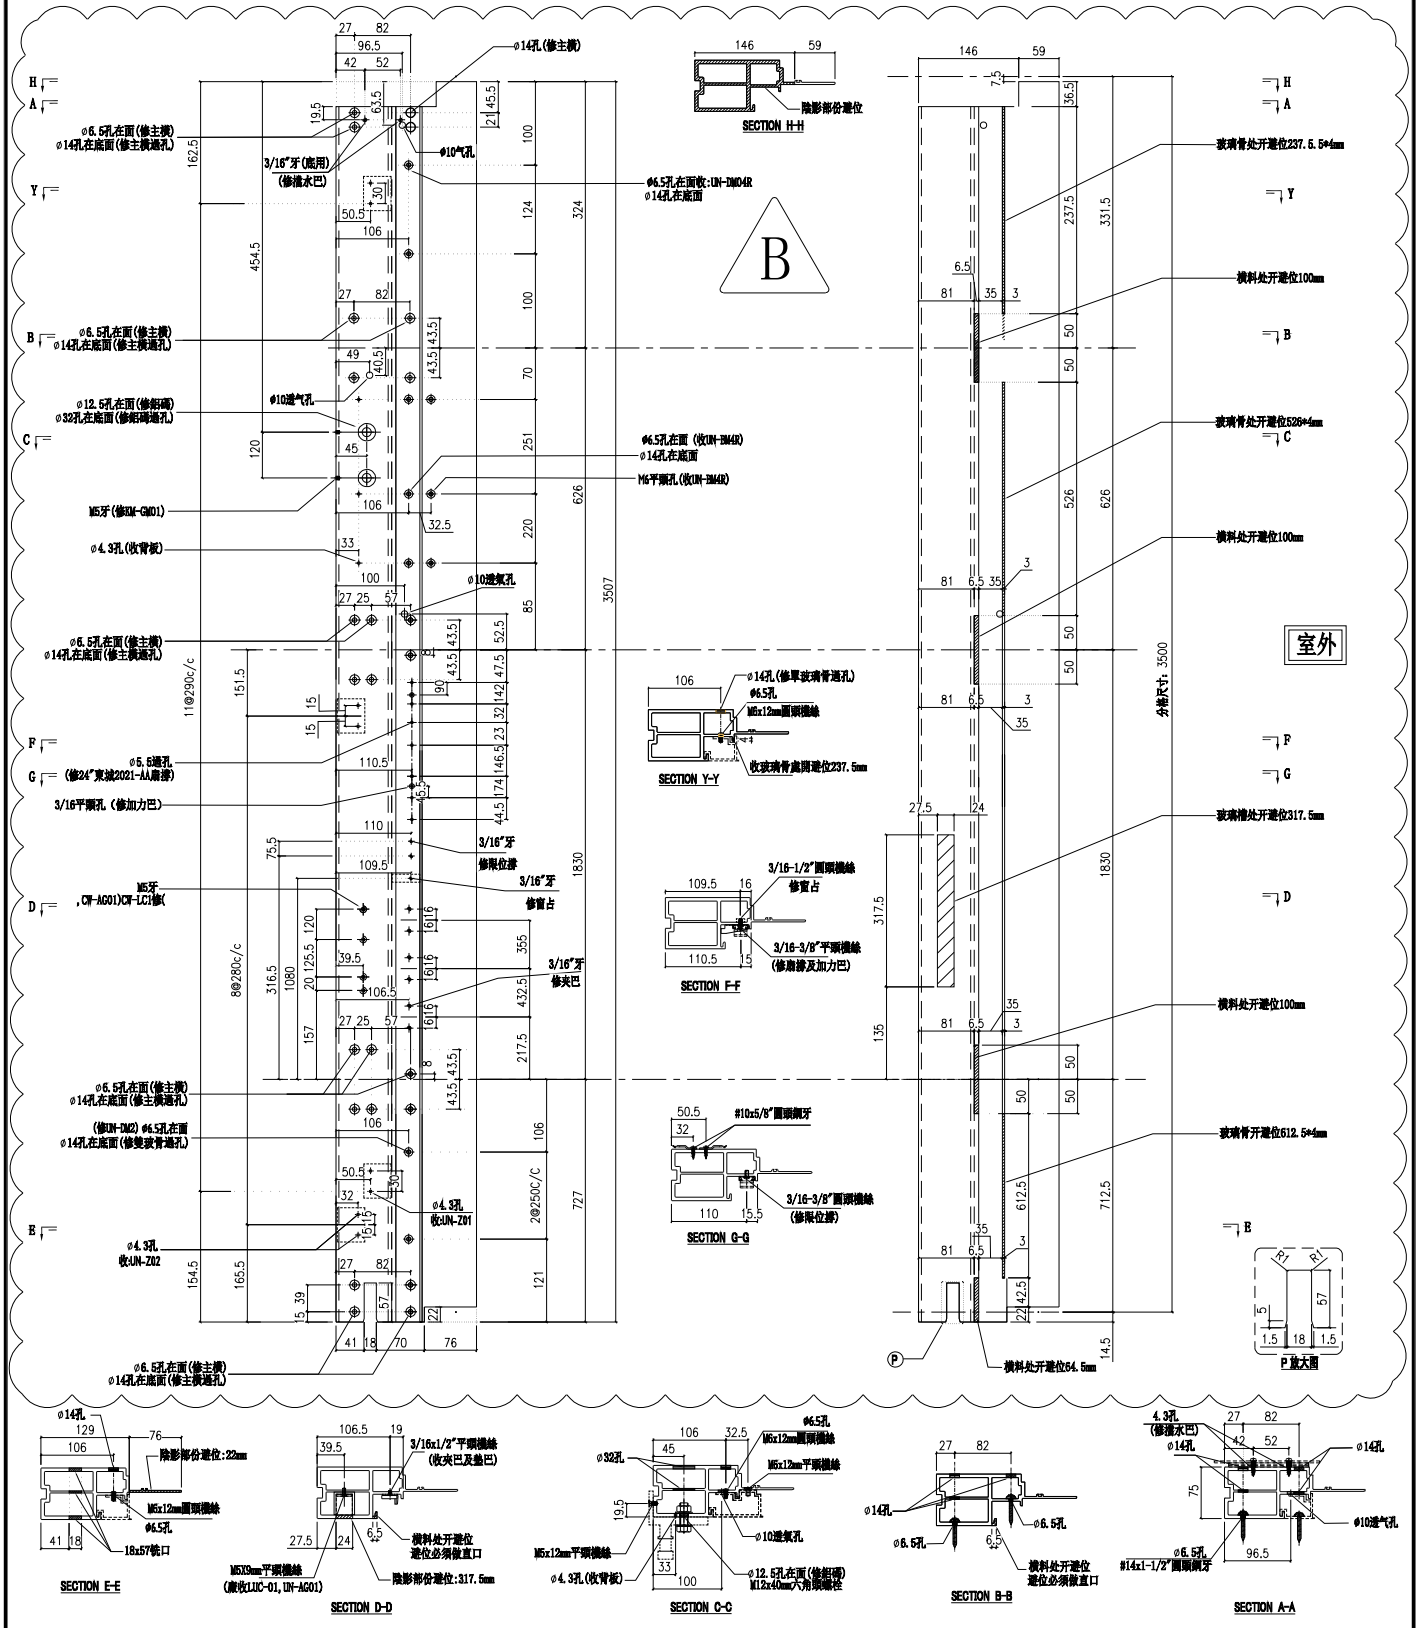

名稱	生邊企	制圖	陳俊賢	2022.2.13	修改	A	B
材料	X85976	復核	謝永林	2022.4.3	日期	2022.7.14	2022.10.27
顏色	JMQ213457(三塗)	批準	胡哥		圖號	X85976-01XR	

美特鋁質 有限公司
MIDI Aluminium Fabricator Ltd.

工程號	J853	地盤	延坪道住宅

請用A3打印

A版修改透氣孔位置
依据4878修改Z字码孔

依據EI:5161第九版施工圖改圖
雲線處修改部分孔位 B

數量	位置	樓層
1	CW-PTMB13X	22F

無擋水鋁角

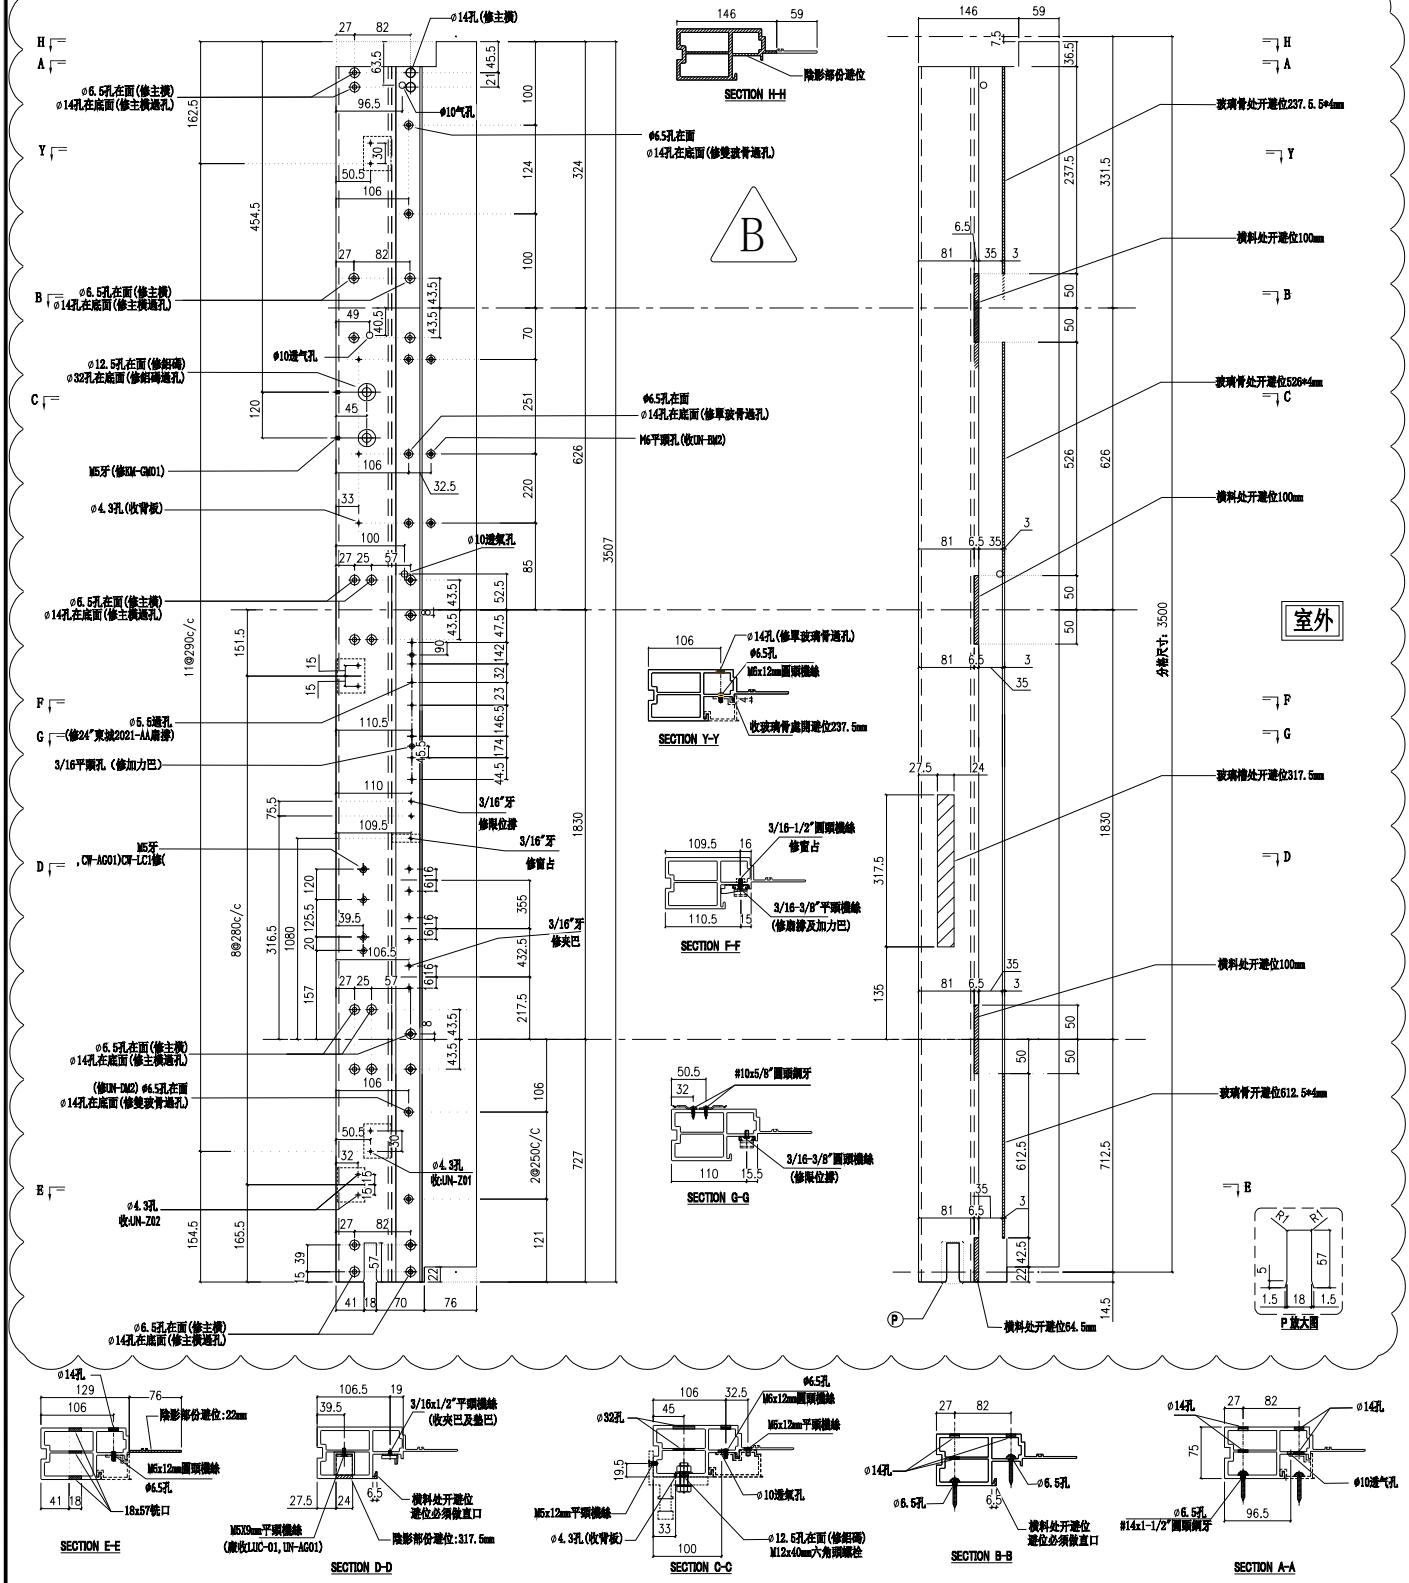

名稱	生邊企	制圖	陳俊賢	2022.2.13	修改	A	B
材料	X85976	復核	謝永林	2022.4.3	日期	2022.7.14	2022.10.27
顏色	JMQ213457(三塗)	批準	胡哥		圖號	X85976-05XR	

美特鋁質 有限公司
MIDI Aluminium Fabricator Ltd.

工程號	J853	地盤	延坪道住宅

請用A3打印

樓層	數量	總數	位置	樓層
1	2	2	CW-PLBG06L	22F
~~1~~	~~1~~	~~1~~	~~CW-PLBG06L~~	~~23F~~
1	1	1	CW-PLMG10L	23F

依據EI-5161C分出樓層 A

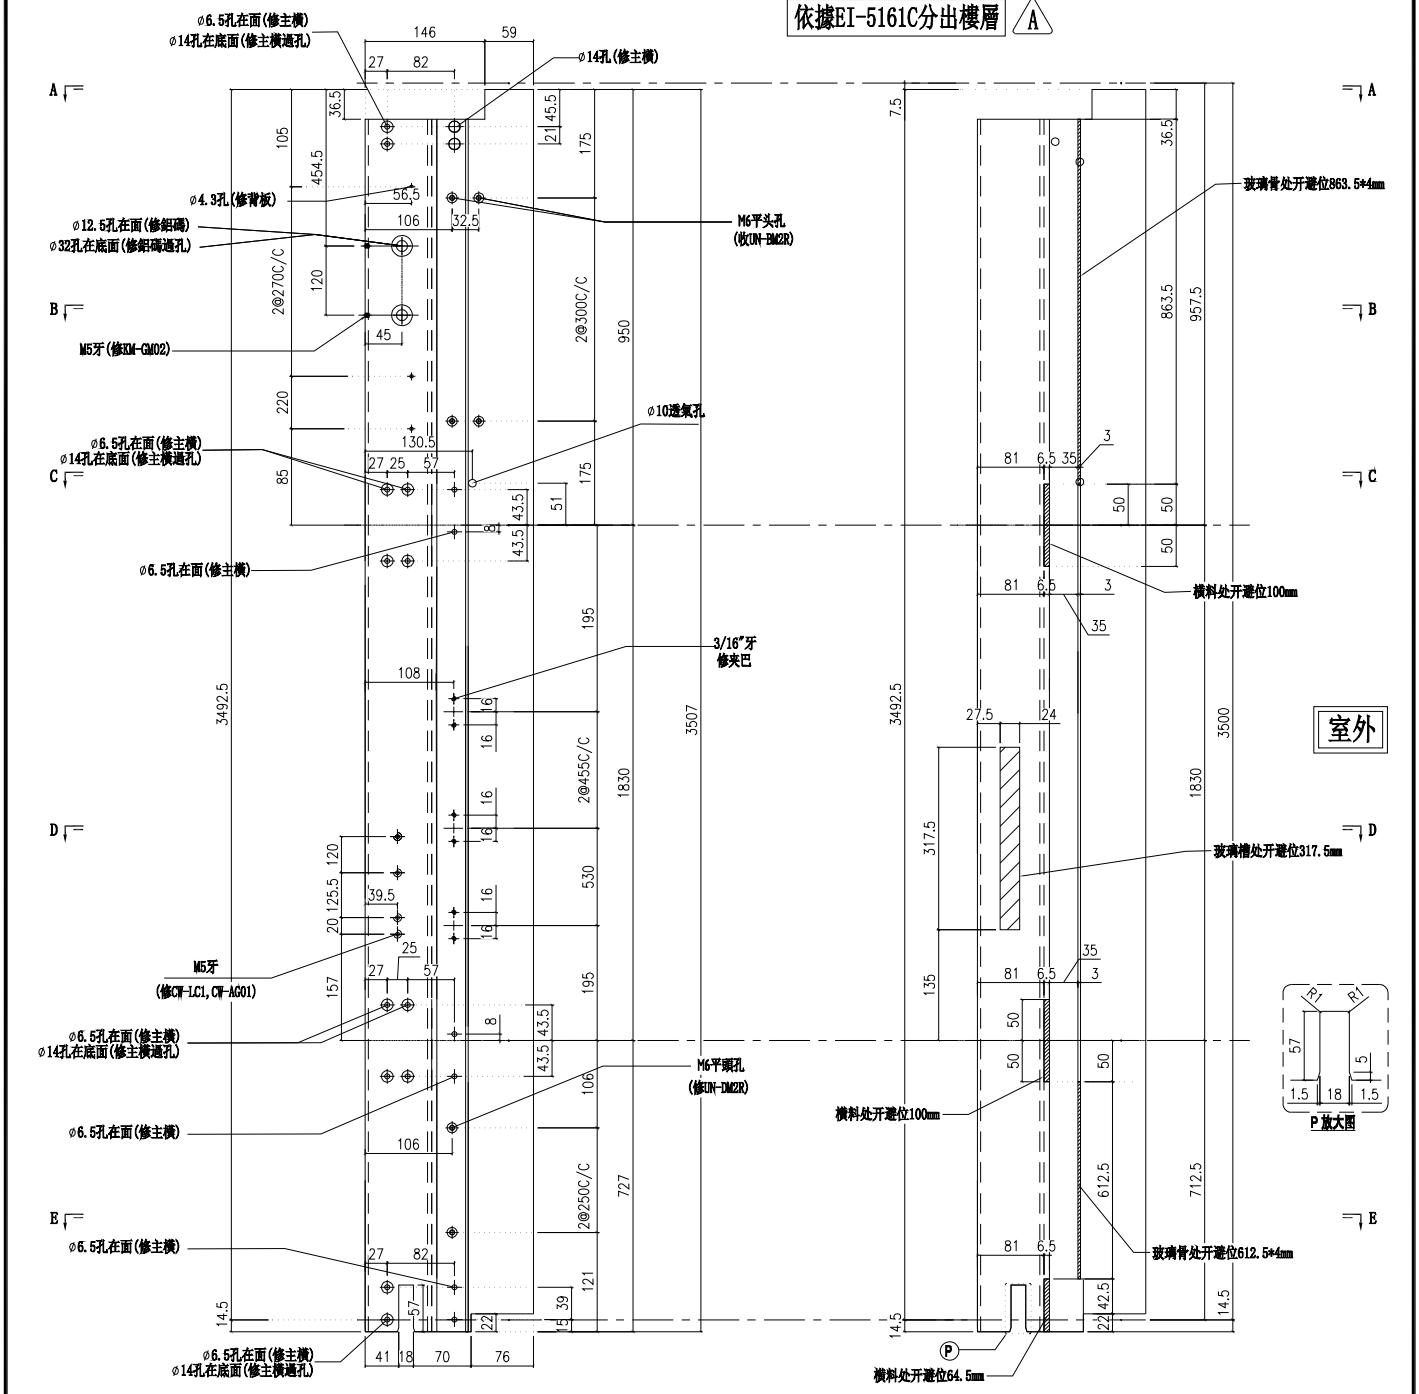

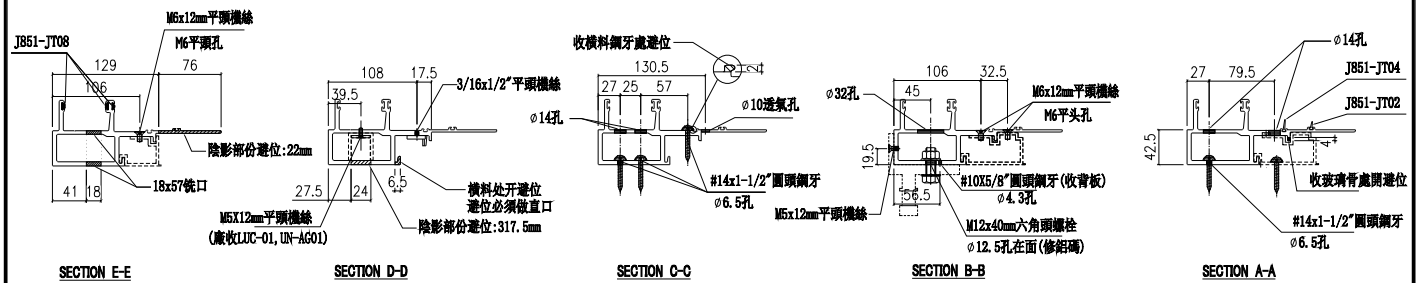

名稱	生公企	制圖	陳俊賢	2022.6.1	修改	A		
材料	X85973	復核	謝永林	2022.06.28	日期	22.11.22		
顏色	JMQ213457(三塗)	批準	胡哥		圖號	X85973-03L		

美特鋁質 有限公司
MIDI Aluminium Fabricator Ltd.

工程號	J853	地盤	延坪道住宅

請用A3打印

A版修改透氣孔位置
依据4878修改Z字码孔

依據EI:5161第九版施工圖改圖
雲線處修改部分孔位 B

樓層	數量	總數	位置	樓層
1	1	1	CW-PTBG20X	22F
1	1	1	CW-PTBG13X	22F
1	1	1	CW-PTZMG06X	22F

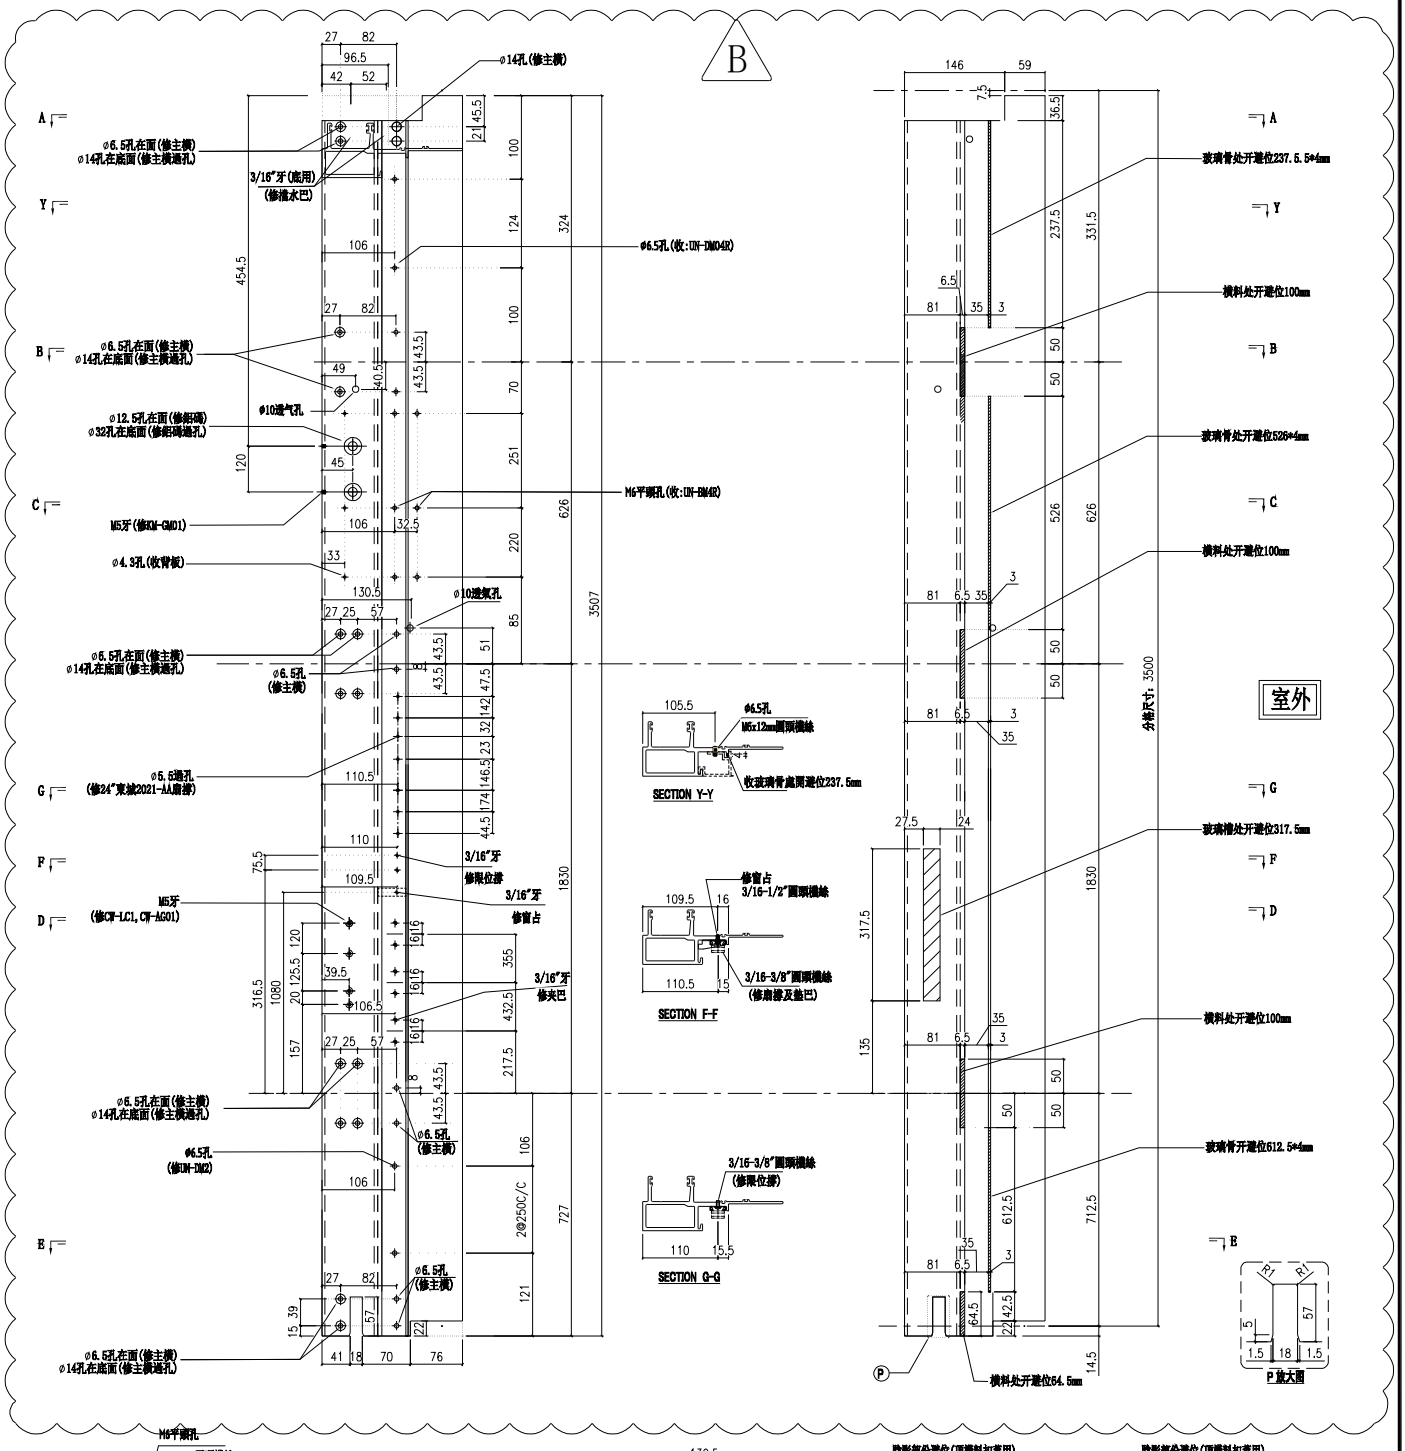

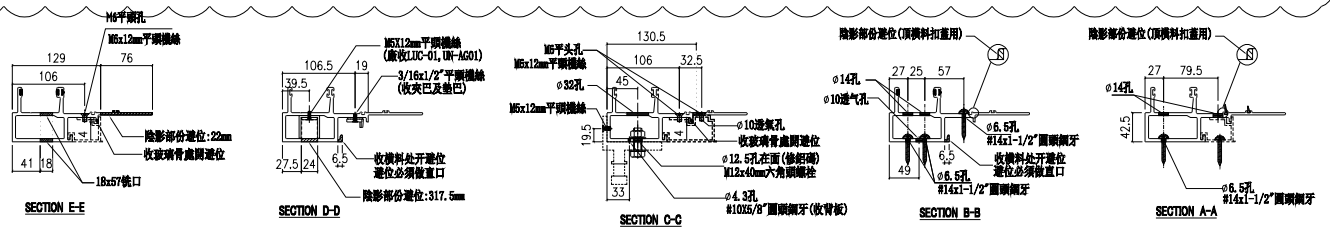

名稱	生公企	制圖	陳俊賢	2022.2.13	修改	A	B
材料	X85973	復核	謝永林	2022.4.3	日期	2022.7.14	2022.10.27
顏色	JMQ213457(三塗)	批準	胡哥		圖號	X85973-01X	

美特鋁質 有限公司
MIDI Aluminium Fabricator Ltd.

工程號	J853	地盤	延坪道住宅

請用A3打印

A版修改透氣孔位置
依据4878修改Z字码孔

依據EI:5161第九版施工圖改圖
雲線處修改部分孔位 B

樓層	數量	總數	位置	樓層
1	1	1	CW-PTMG06X	23F

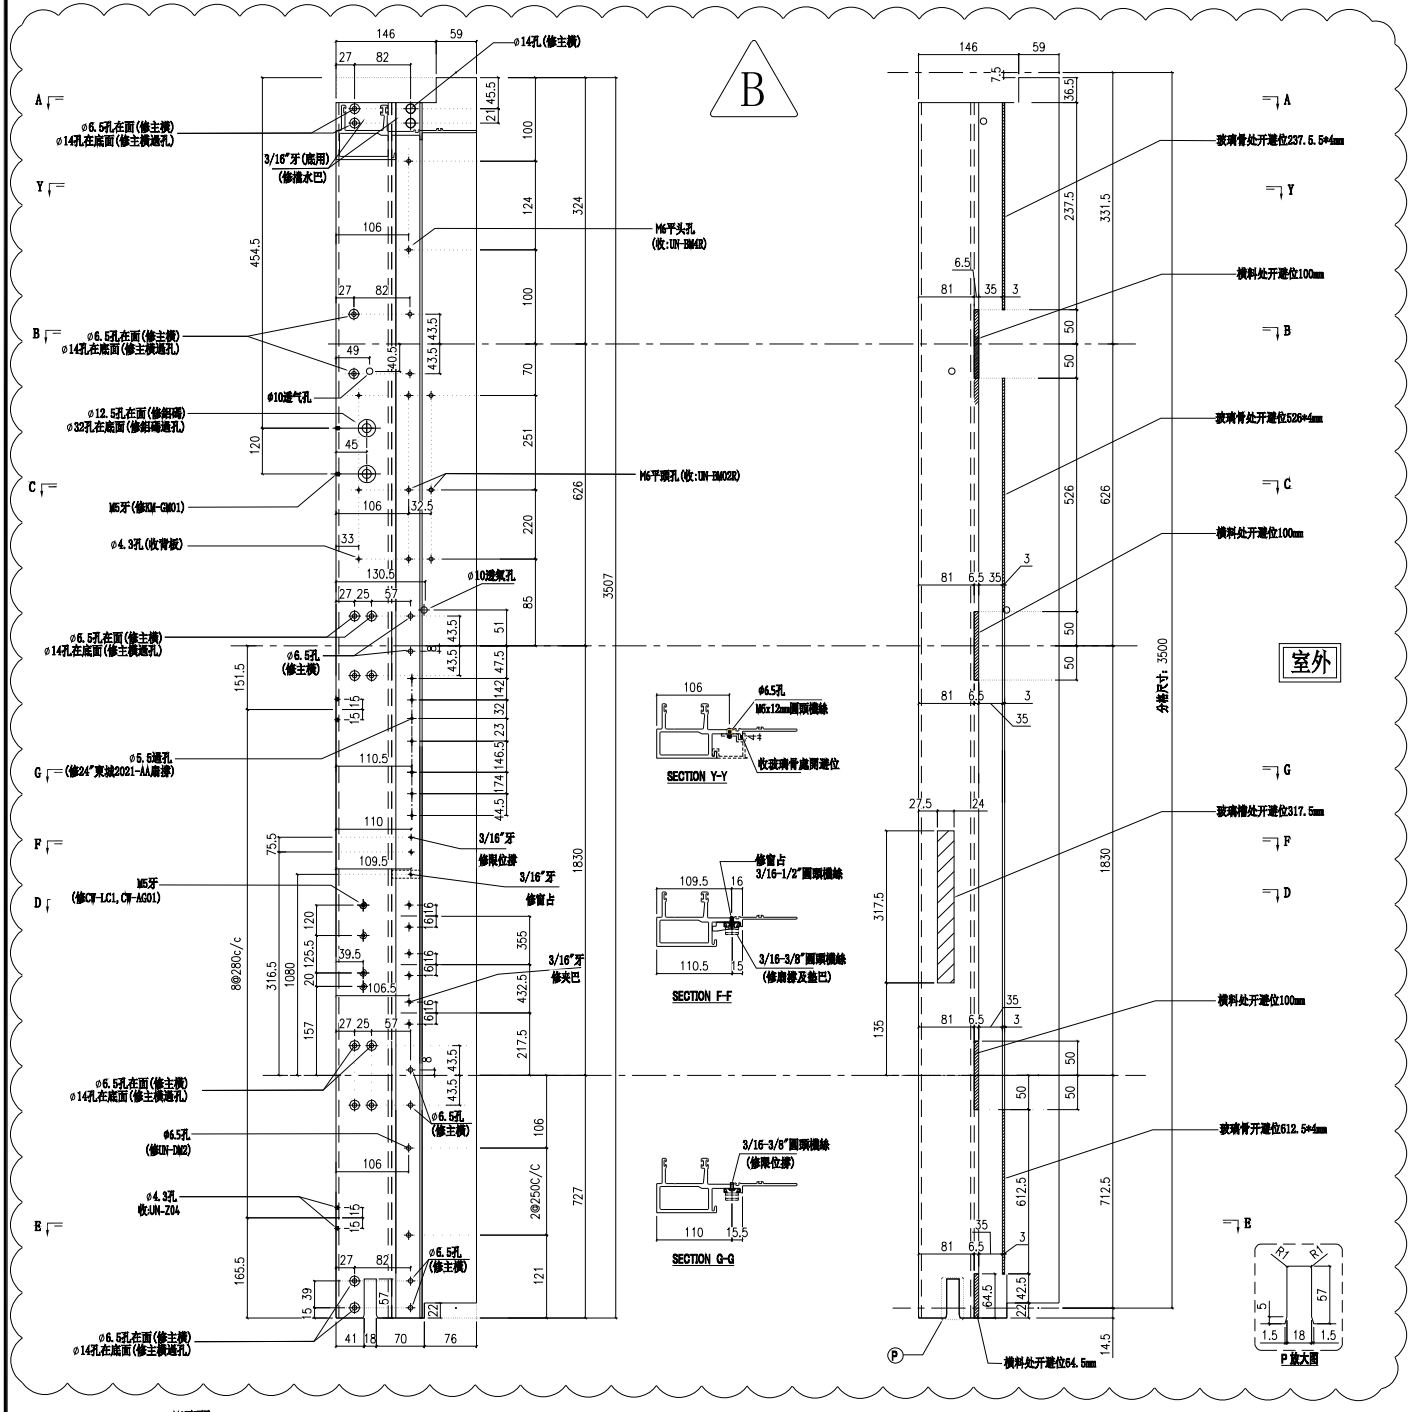

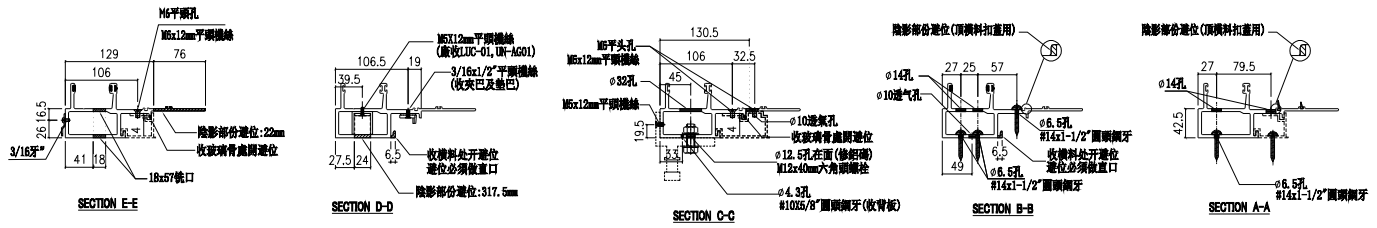

名稱	生邊企	制圖	陳俊賢	2022.2.13	修改	A	B	
材料	X85976	復核	謝永林	2022.4.3	日期	2022.7.14	2022.10.27	
顏色	JMQ213457(三塗)	批準	胡哥		圖號	X85973-01XZ		

美特鋁質 有限公司
MIDI Aluminium Fabricator Ltd.

工程號	J853	地盤	延坪道住宅

請用A3打印

依據EI:5161第九版施工圖改圖
雲線處修改部分孔位 A

數量	位置	樓層
1	CW-PTMB20X	22F
1	CW-PTMB13X	22F
1	CW-PTMG06X	22F

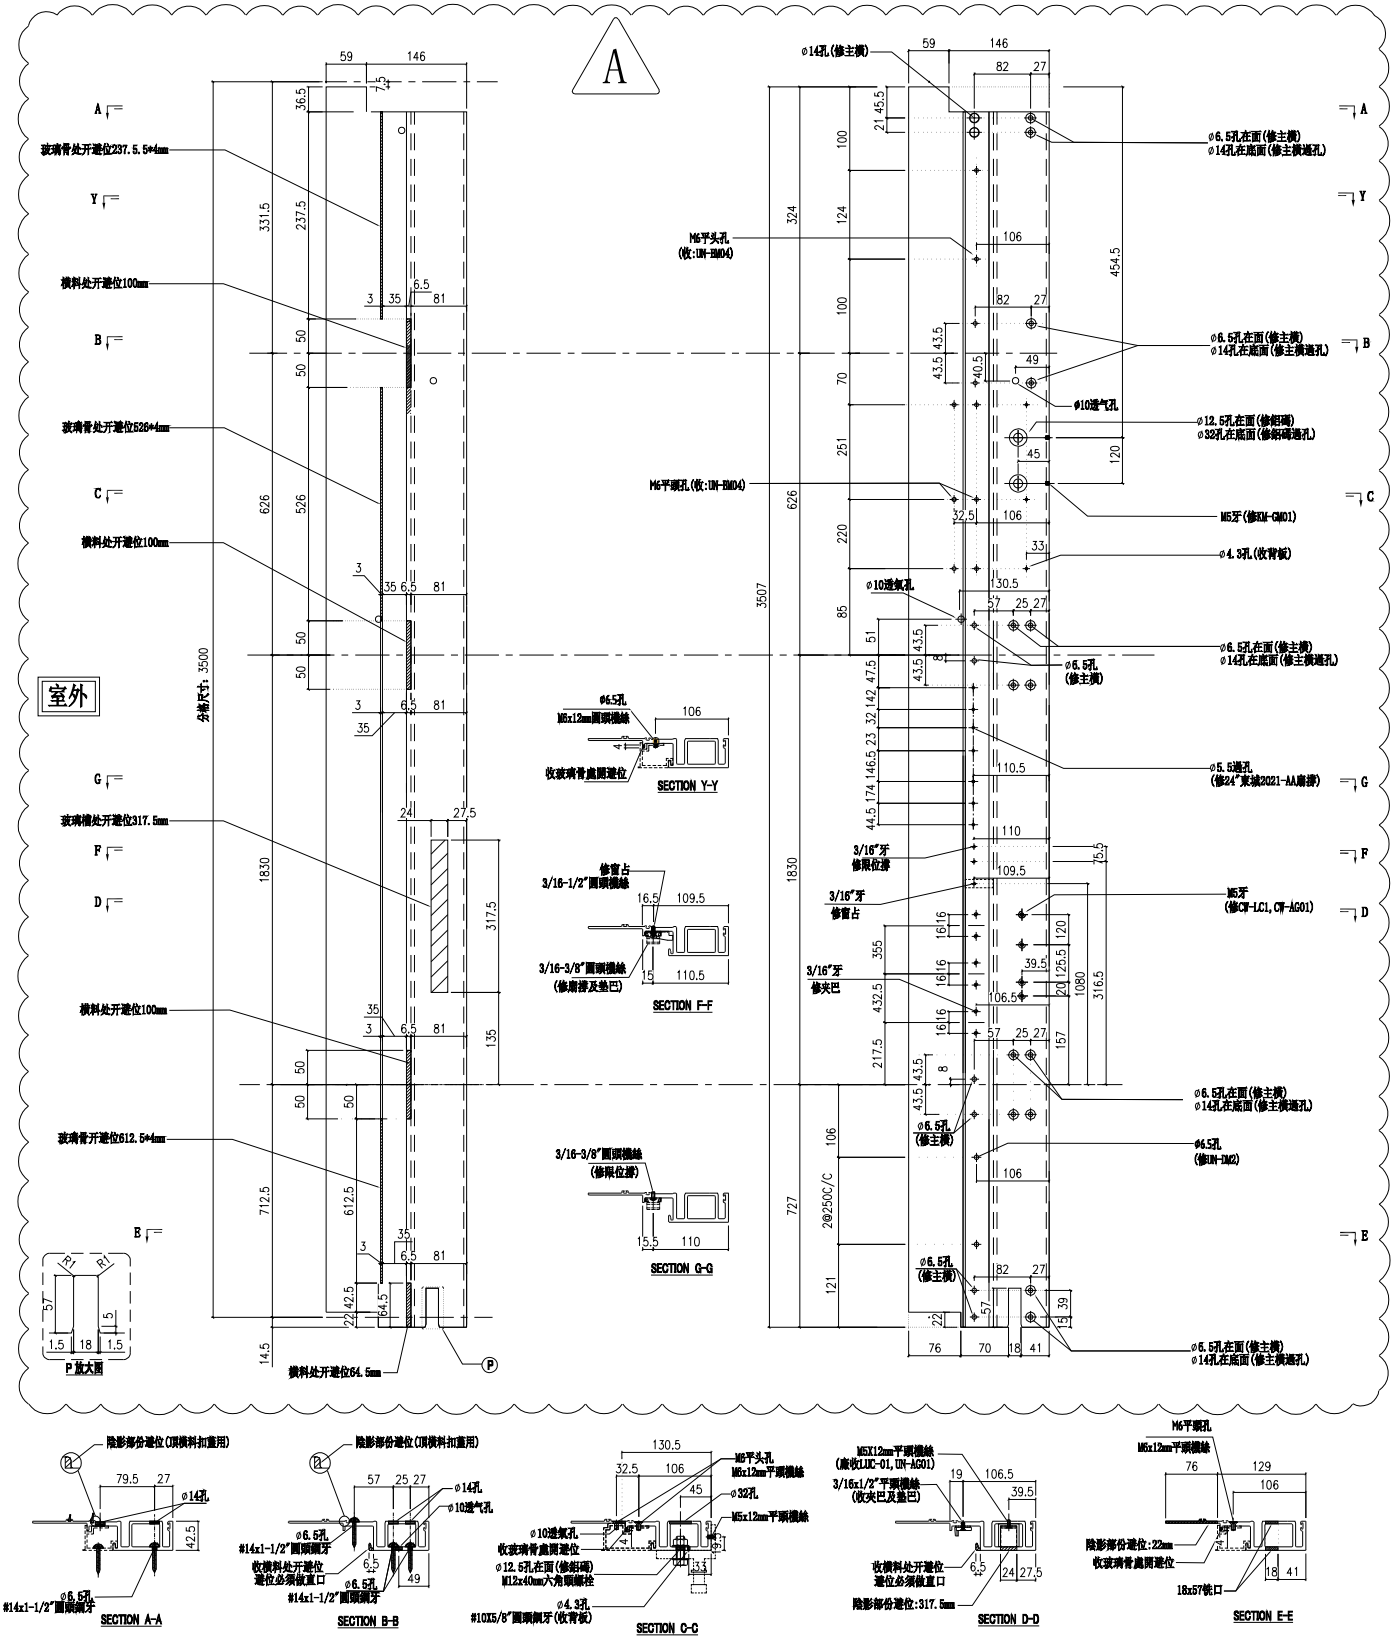

名稱	生母企	制圖	陳俊賢	2022.2.13	修改	A		
材料	X85974	復核	謝永林	2022.4.3	日期	2022.10.27		
顏色	JMQ213457(三塗)	批準	胡哥		圖號	X85974-01X		

美特鋁質 有限公司
MIDI Aluminium Fabricator Ltd.

工程號	J853	地盤	延坪道住宅

請用A3打印

數量	位置	樓層
1	CW-PTZMG06X	22F

依據EI:5161第九版施工圖改圖
雲線處修改部分孔位 A

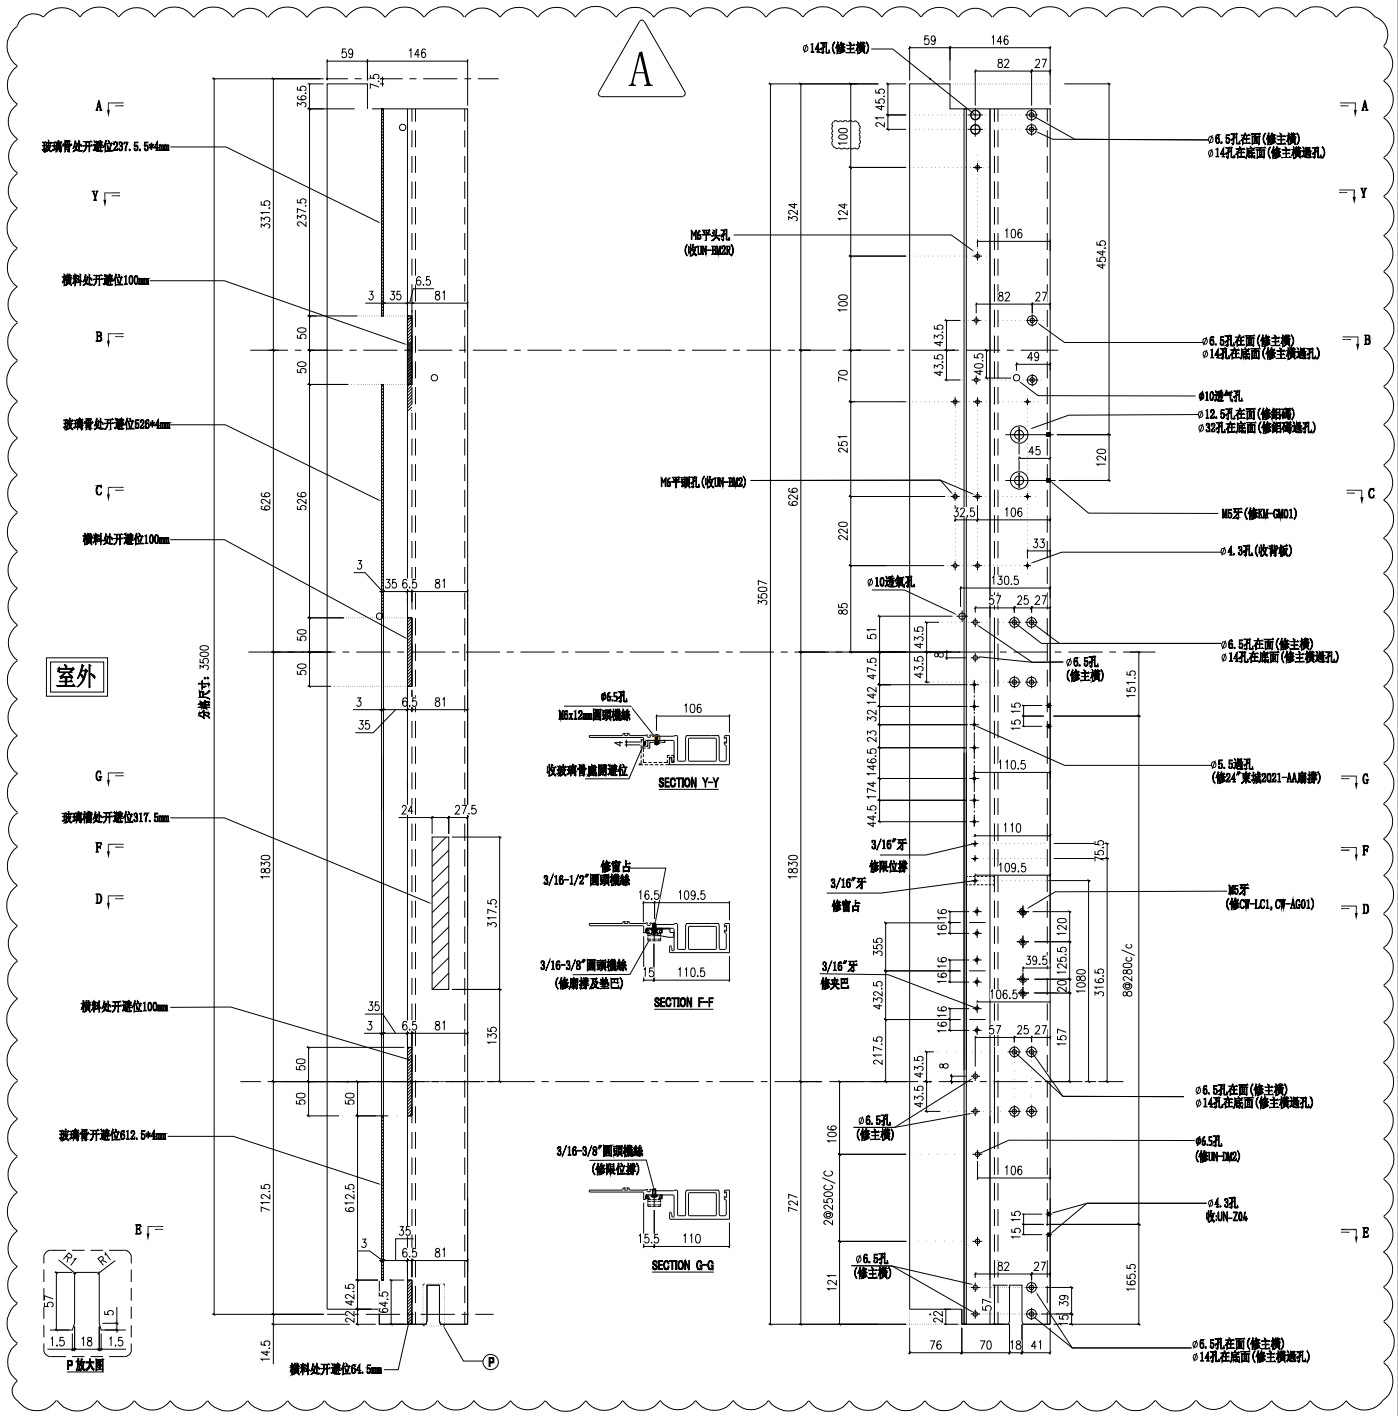

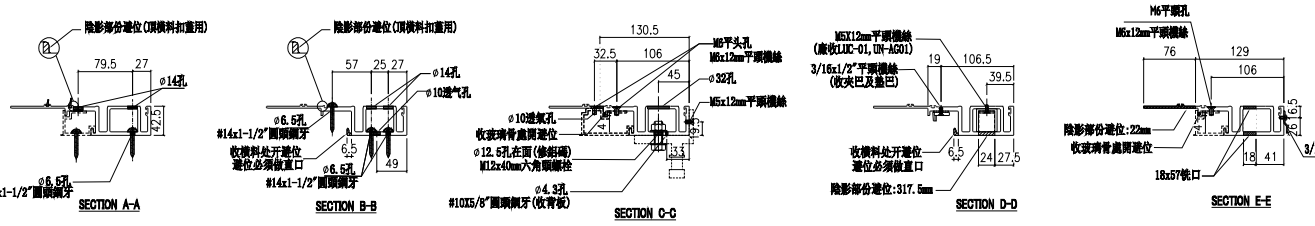

名稱	生母企	制圖	陳俊賢	2022.2.13	修改	A		
材料	X85974	復核	謝永林	2022.4.3	日期	2022.10.27		
顏色	JMQ213457(三塗)	批準	胡哥		圖號	X85974-01XZ		

美特鋁質 有限公司
MIDI Aluminium Fabricator Ltd.

請用A3打印

數量	使用位置	樓層
14	CW-PTBG15ZK	6F-21F

A

A版依據EI4949新增掛扣,取消5F攔河玻璃

工程號	J853	地盤	延坪道住宅

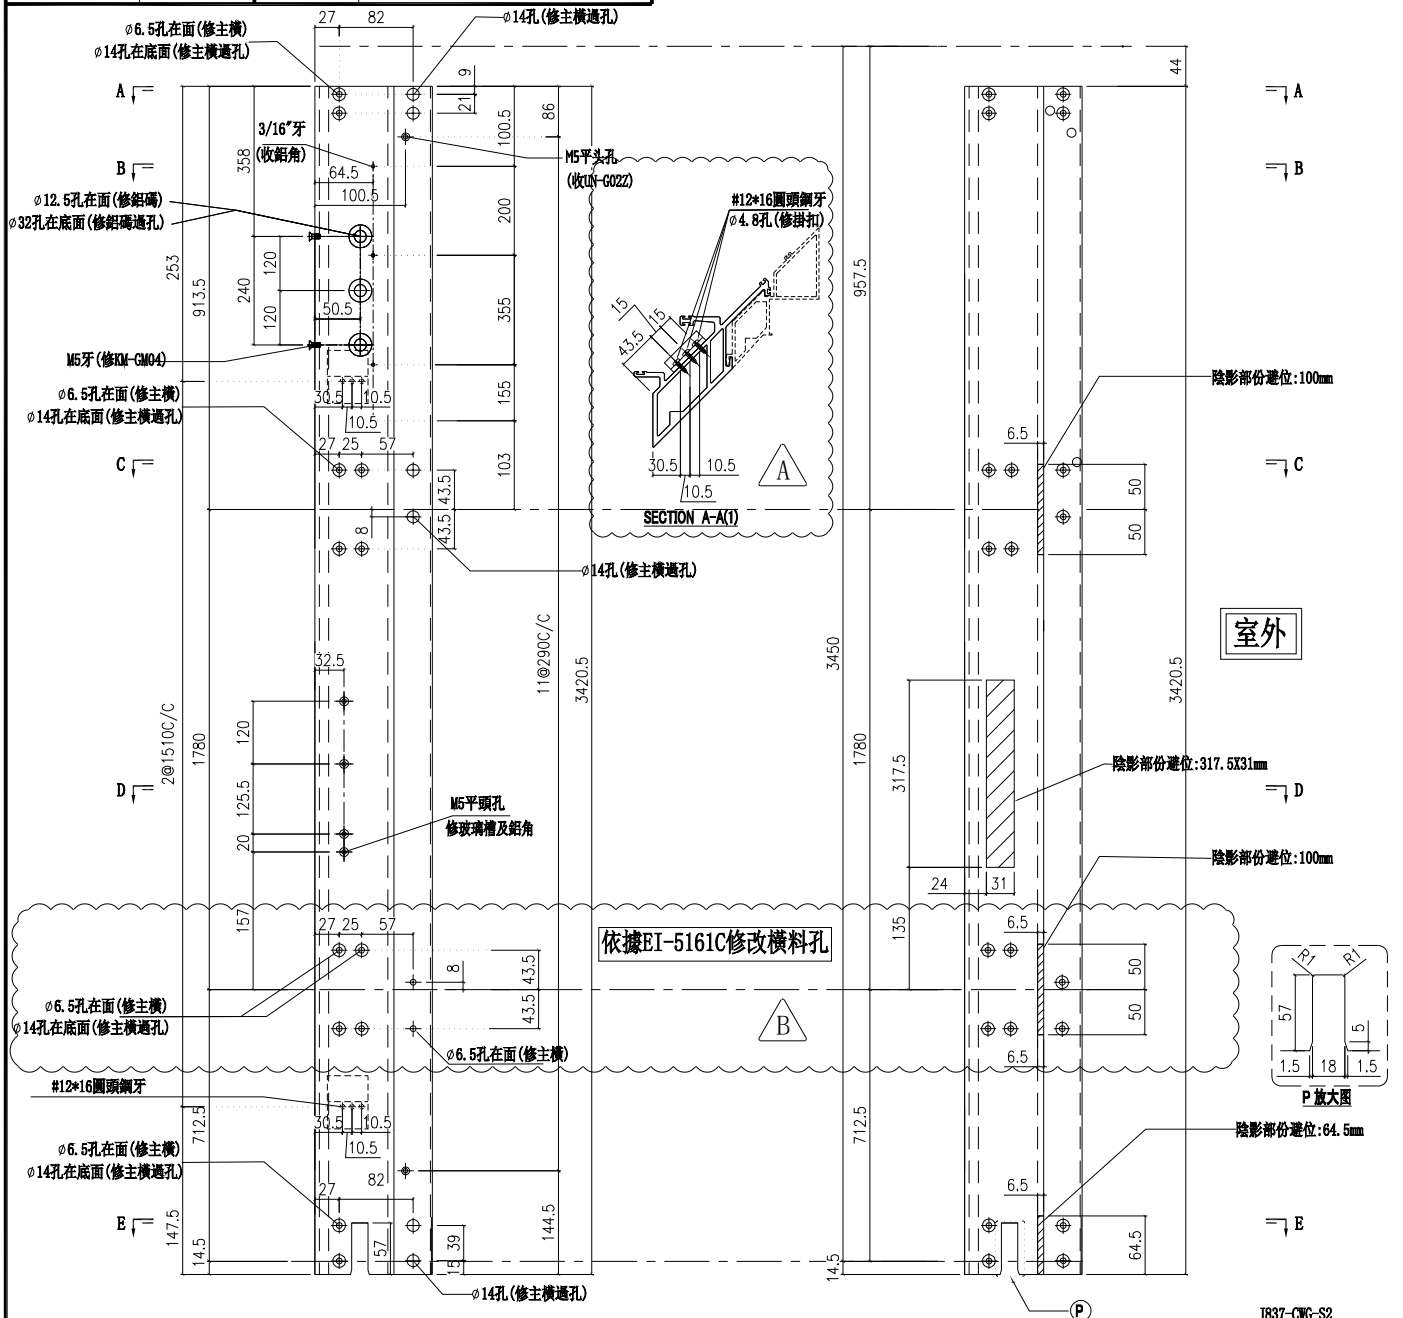

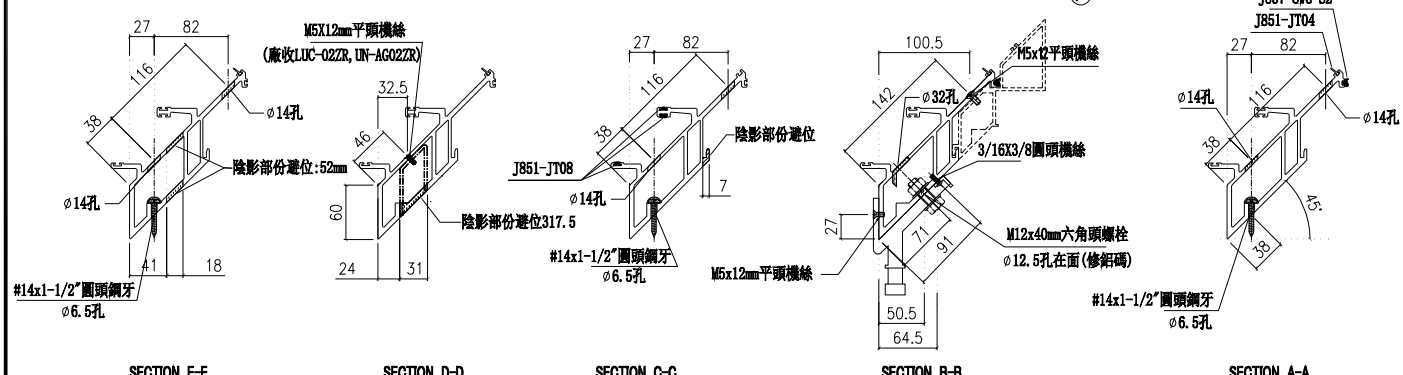

SECTION E-E　SECTION D-D　SECTION C-C　SECTION B-B　SECTION A-A

名稱	轉角公企	制圖	陳俊賢	2022.6.1	修改	A	B	
材料	X85977	復核	謝永林	2022.06.28	日期	2022.8.13	22.11.25	
顏色	JMQ213457(三塗)	批準	胡哥		圖號	X85977-01K		

美特鋁質 有限公司
MIDI Aluminium Fabricator Ltd.

工程號	J853	地盤	延坪道住宅

請用A3打印

A版依據EI4949新增掛扣.

B版修改挂扣尺寸

數量	使用位置	樓層
1	CW-PTMB41ZL	23F

依據EI:5161-C版修改 C
增加背板孔及修改橫料孔

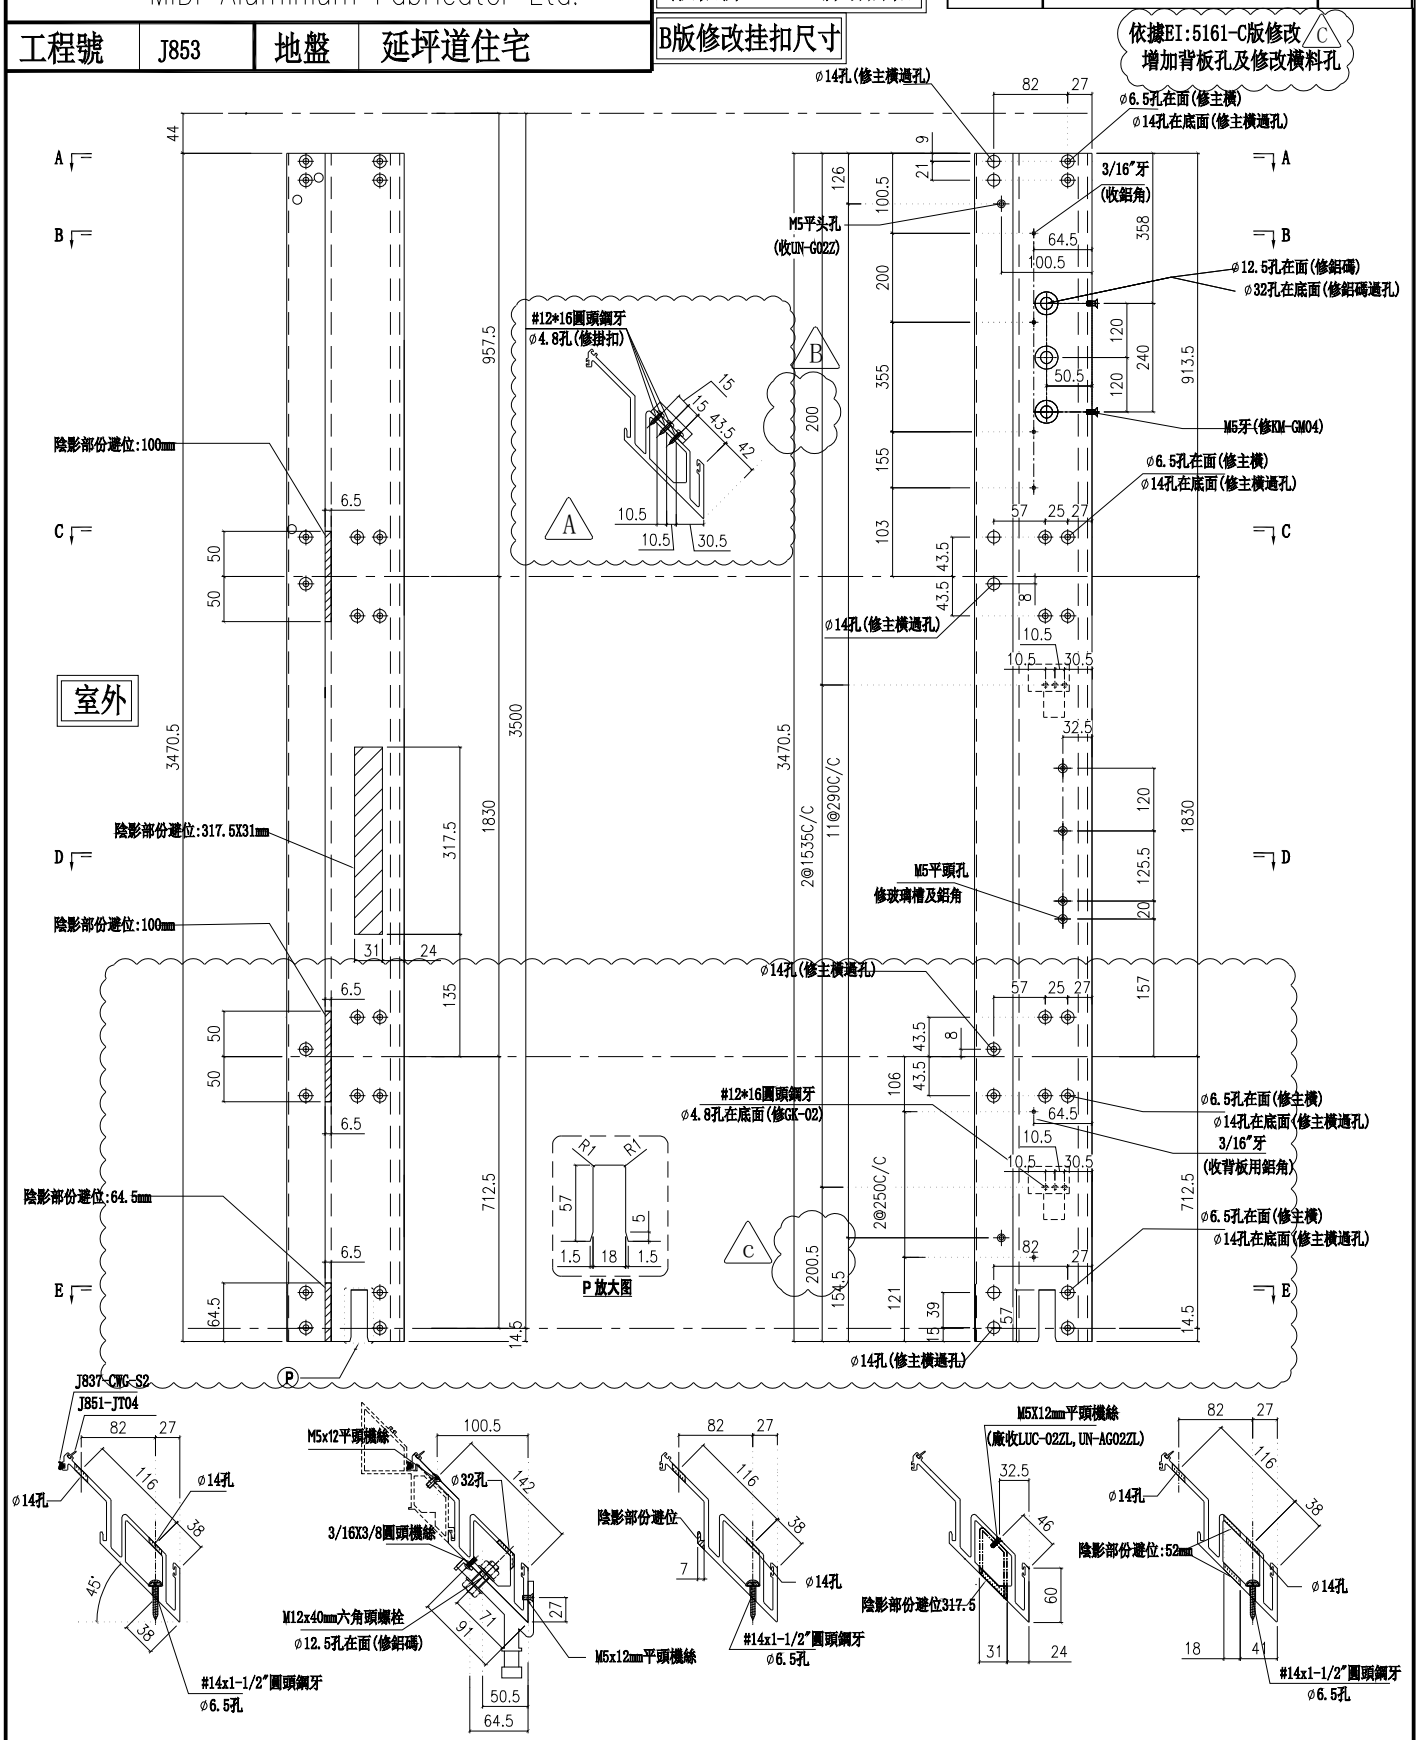

名稱	轉角母企	制圖	陳俊賢	2022.6.1	修改	A	B	C
材料	X85978	復核	謝永林	2022.06.28	日期	2022.8.13	2022.9.14	22.11.21
顏色	JMQ213457(三塗)	批準	胡哥		圖號	X85978-01L		

美特鋁質 有限公司
MIDI Aluminium Fabricator Ltd.

請用A3打印

數量	使用位置	樓層
1	CW-PTMB41ZL	23F

工程號	J853	地盤	延坪道住宅

依據EI:5161-C版修改
增加氣孔 A

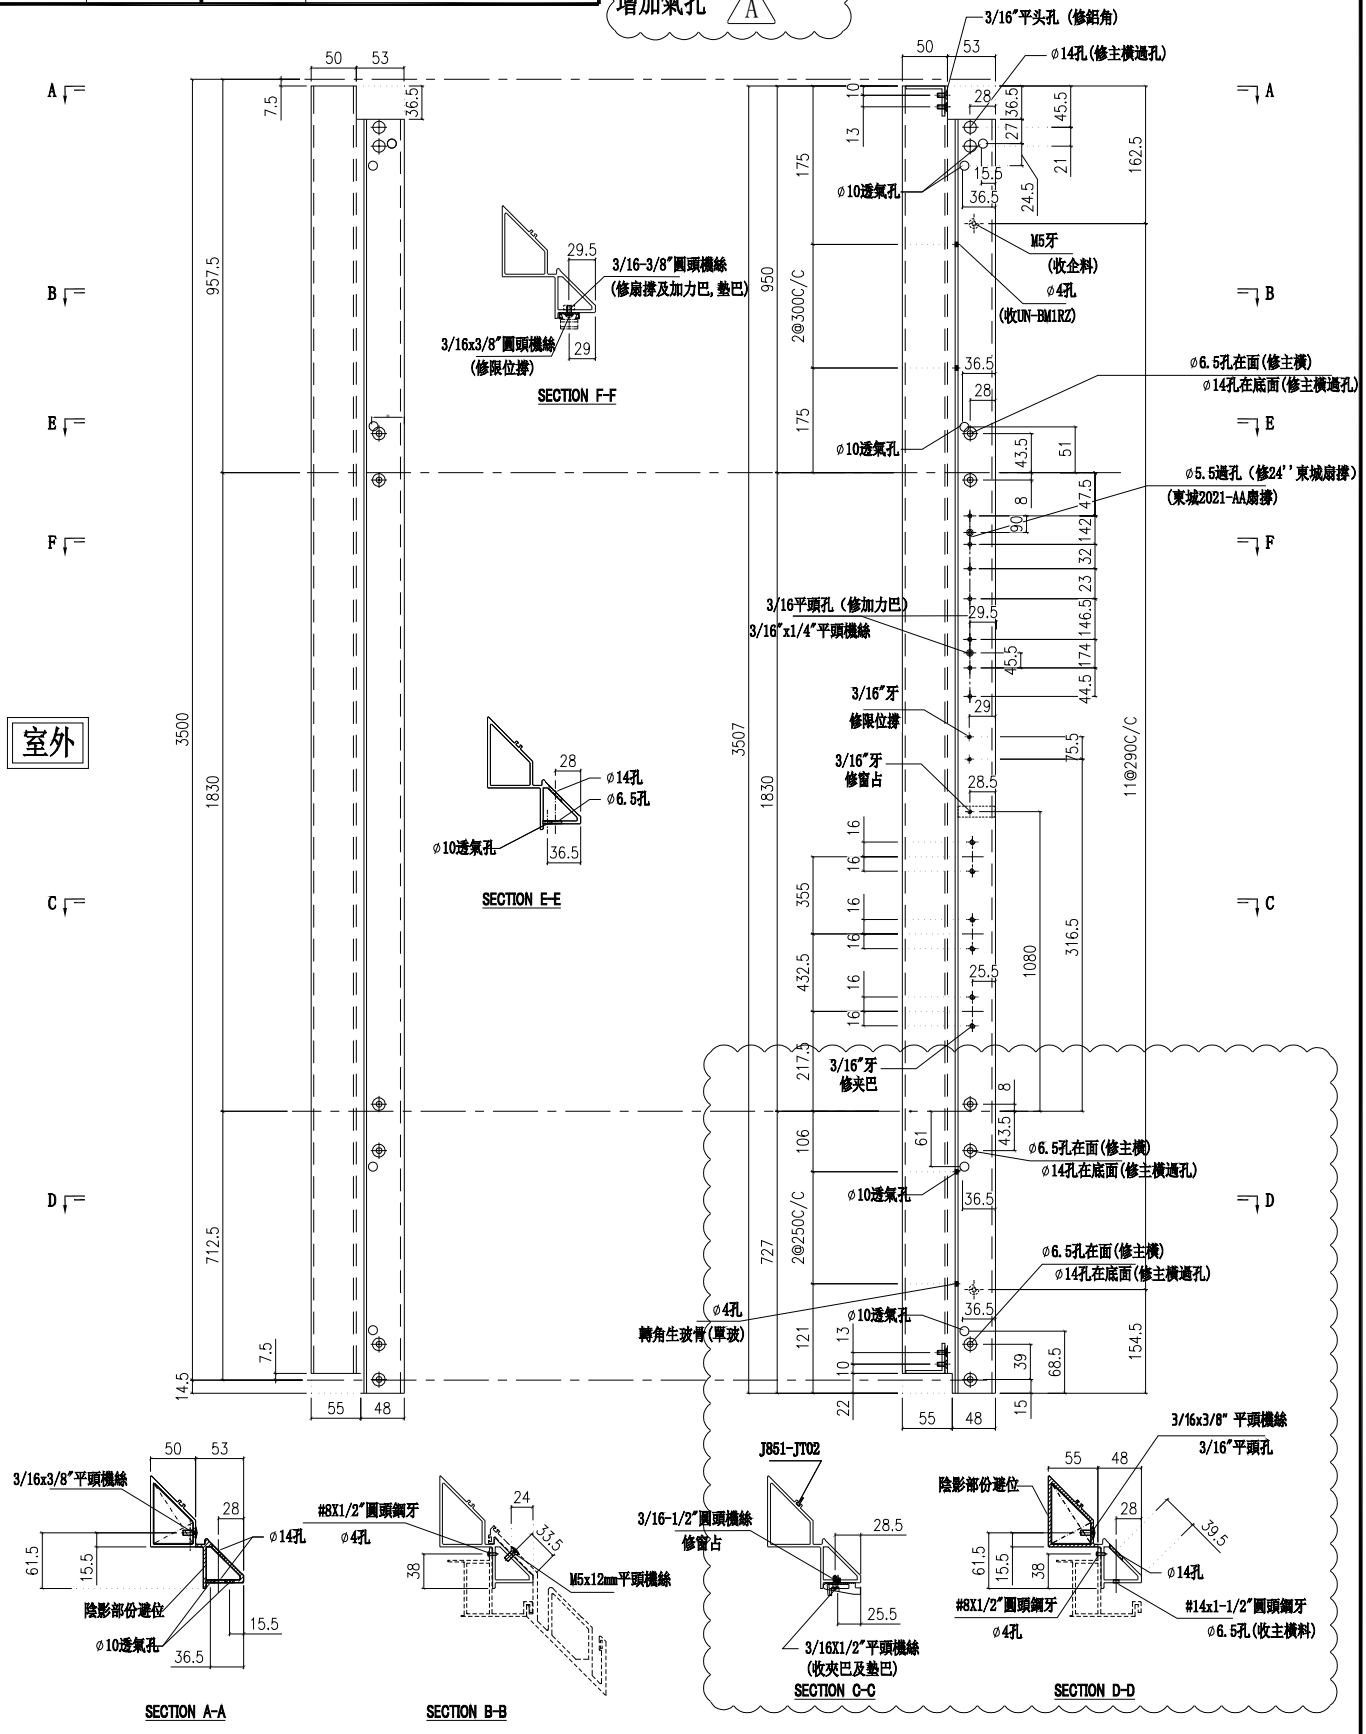

名稱	转角生企装饰线	制圖	陳俊賢	2022.6.1	修改	A		
材料	X85980	復核	謝永林	2022.06.28	日期	22.11.21		
顏色	JMQ213457(三塗)	批準	胡哥		圖號	X85980-01L		

依據EI:5161第九版施工圖修改部分(22/F)結構取消雲線處圖號及數量 A

圖號	數量	L	L1	N	X	M	EQ	使用位置	樓層
X85982-01L-101	13	1580	1562.5	4	X	300	131.3	CW-101K	5F-15F,17F-20F
	2	1580	1562.5	4	X	300	131.3	CW-101cK	16F,21F
X85982-01L-105	1	1817.5	1800	5	X	300	100	CW-105aL	23F
X85982-01L-114	1	2017.5	2000	6	X	300	50	CW-114aL	23F
X85982-01L-118	13	980	962.5	2	X	300	131.3	CW-118K	5F-15F,17F-20F
	2	980	962.5	2	X	300	131.3	CW-118cK	16F,21F
	1	980	962.5	2	X	300	131.3	CW-118X	22F
X85982-01L-20	1	817.5	800	2	X	300	50	CW-PTBG20Q	5F-起底

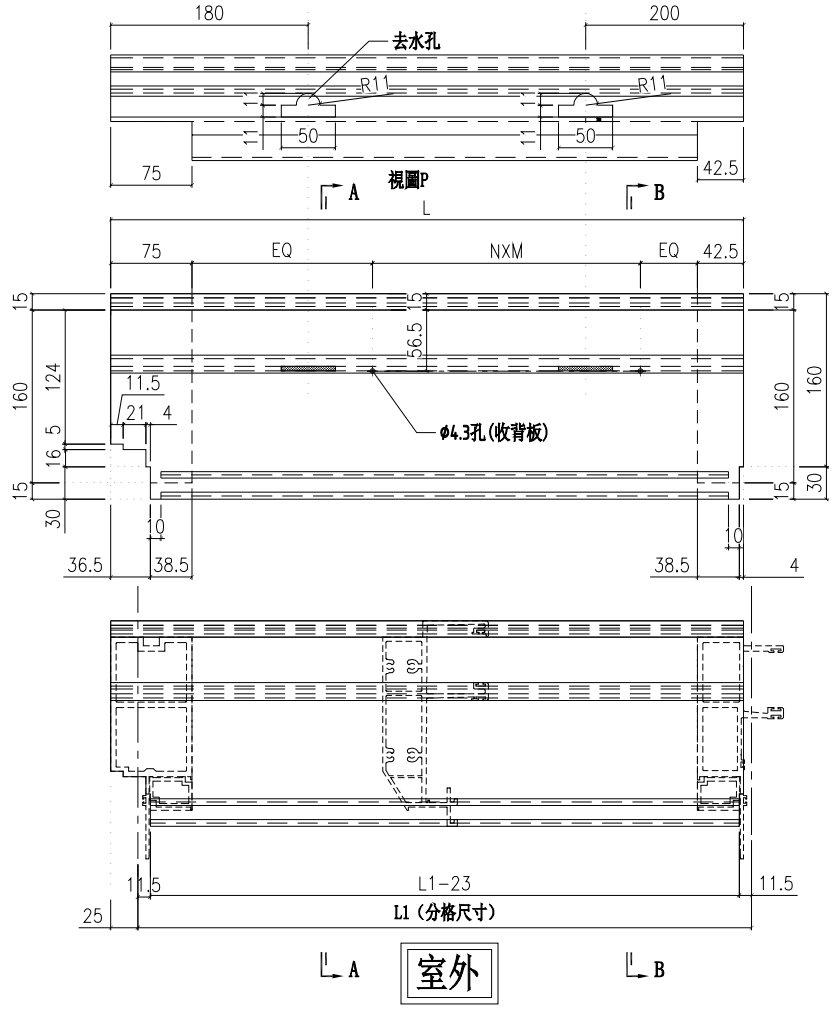

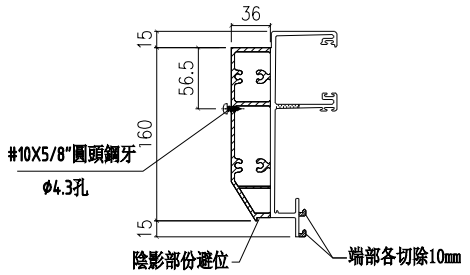

SECTION B-B

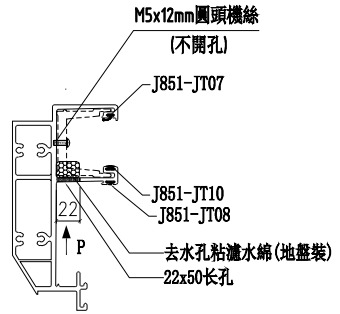

SECTION A-A

美特鋁質 有限公司
MIDI Aluminium Fabricator Ltd.

工程號	J853	地盤	延坪道住宅

名稱	頂橫料	制圖	陳俊賢	2022.6.1	修改	A
材料	X85982	復核	謝永林	2022.06.28	日期	2022.10.27
顏色	JMQ213457(三塗)	批準	胡哥		圖號	X85982-01L-101

依據EI:5161第九版施工圖修改部分(22/F)結構
取消雲線處圖號及數量 A

圖號	數量	L	L1	N	X	M	EQ	使用位置	樓層
X85982-01R-104	13	1580	1562.5	4	X	300	131.3	CW-104K	5F-15F,17F-20F
	2	1580	1562.5	4	X	300	131.3	CW-104cK	16F,21F
X85982-01R-110	13	1657.5	1640	5	X	250	145	CW-110K	5F-15F,17F-20F
	2	1657.5	1640	5	X	250	145	CW-110cK	16F,21F
X85982-01R-105	1	1817.5	1800	5	X	300	100	CW-105bL	23F
X85982-01R-119	13	730	712.5	2	X	250	56.3	CW-119K	5F-15F,17F-20F
	2	730	712.5	2	X	250	56.3	CW-119cK	16F,21F
	1	730	712.5	2	X	250	56.3	CW-119X	22F
X85982-01R-20	1	817.5	800	2	X	300	50	CW-PTMB20Q	5F-起底

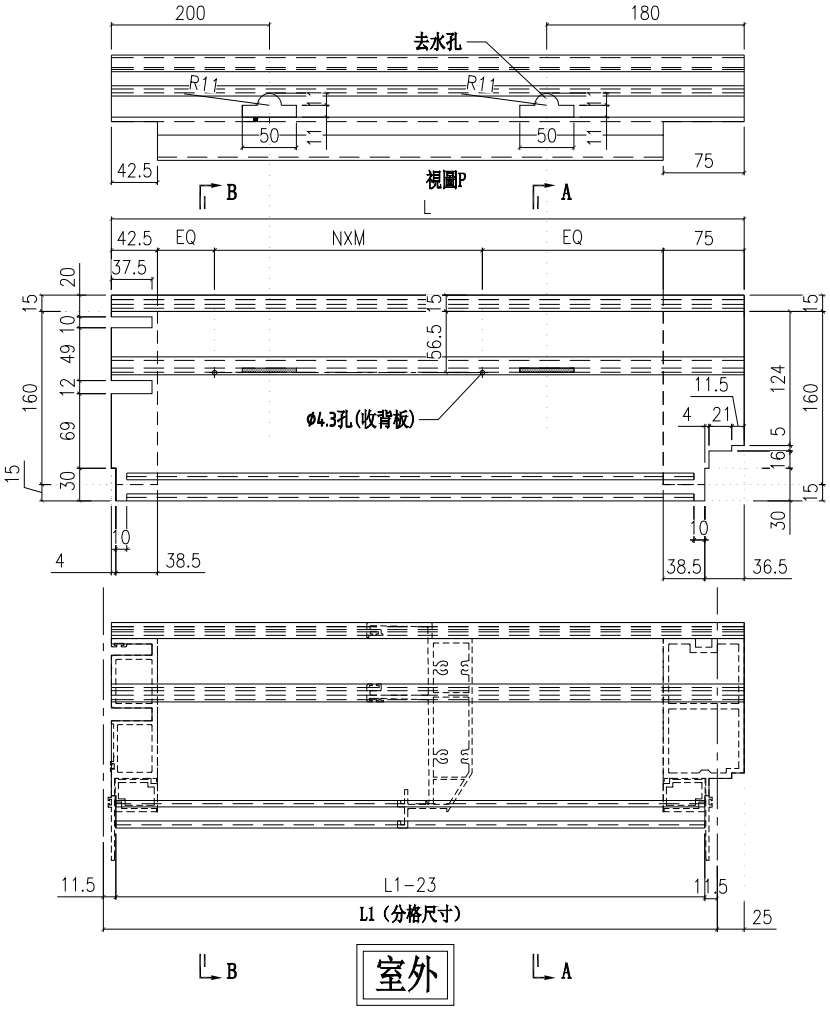

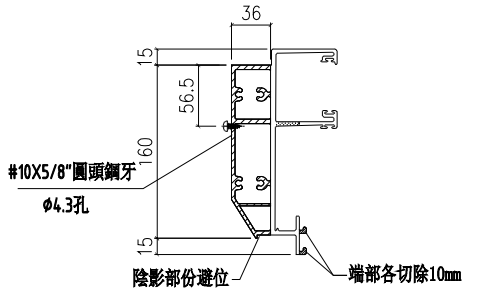

SECTION B-B

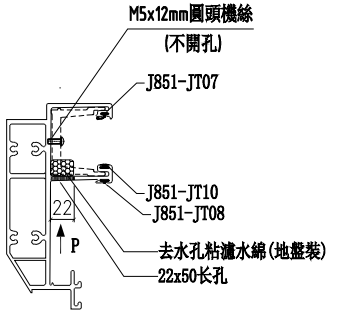

SECTION A-A

工程號	J853	地盤	延坪道住宅

美特鋁質 有限公司
MIDI Aluminium Fabricator Ltd.

名稱	頂橫料
材料	X85982
顏色	JMQ213457(三塗)

制圖	陳俊賢	2022.6.1
復核	謝永林	2022.06.28
批準	胡哥	

修改	日期	圖號
A	2022.10.27	X85982-01R-104

依據EI:5161第九版施工圖修改部分(22/F)結構取消雲線處圖號及數量

A

圖號	數量	數量	總數	L	L1	N	X	M	EQ	使用位置	樓層
X85982-01-102	13	1	13	2097.5	2112.5	6	X	300	106.3	CW-102K	5F-15F,17F-20F
	2	1	2	2097.5	2112.5	6	X	300	106.3	CW-102cK	16F,21F
	1	1	1	2097.5	2112.5	6	X	300	106.3	CW-102L	22F
X85982-01-103	12	1	12	2097.5	2112.5	6	X	300	106.3	CW-103K	6F-15F,17F-20F
	2	1	2	2097.5	2112.5	6	X	300	106.3	CW-103cK	16F,21F
	1	1	1	2097.5	2112.5	6	X	300	106.3	CW-103L	22F
	1	1	1	2097.5	2112.5	6	X	300	106.3	CW-M103	5F
X85982-01-107	12	2	24	1885	1900	5	X	300	150.0	CW-107K	6F-15F,17F-20F
	2	1	2	1885	1900	5	X	300	150.0	CW-107cK	16F,21F
	2	1	2	1885	1900	5	X	300	150.0	CW-107dK	16F,21F
	1	2	2	1885	1900	5	X	300	150.0	CW-107X	22F
	1	2	2	1885	1900	5	X	300	150.0	CW-107Q	5F-起底
X85982-01-105	1	1	1	1785	1800	5	X	300	100.0	CW-105L	23F
X85982-01-114	13	2	26	1985	2000	6	X	300	50.0	CW-114K	5F-15F,17F-20F
	2	1	2	1985	2000	6	X	300	50.0	CW-114cK	16F,21F
	2	1	2	1985	2000	6	X	300	50.0	CW-114dK	16F,21F
	1	2	2	1985	2000	6	X	300	50.0	CW-114X	22F
	1	2	2	1985	2000	6	X	300	50.0	CW-114L	23F
X85982-01-115	1	1	1	1235	1250	3	X	300	125.0	CW-115L	23F
X85982-01-117	1	1	1	1660	1675	5	X	300	37.5	CW-117LZ	23F

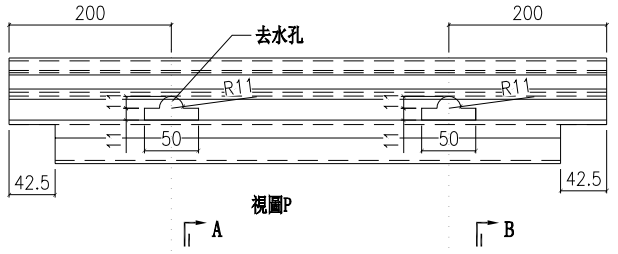

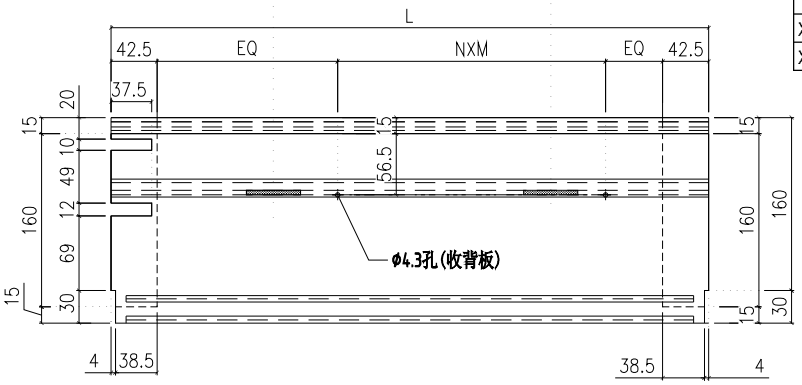

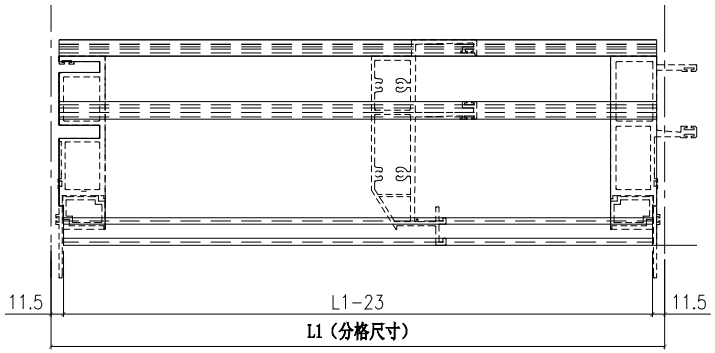

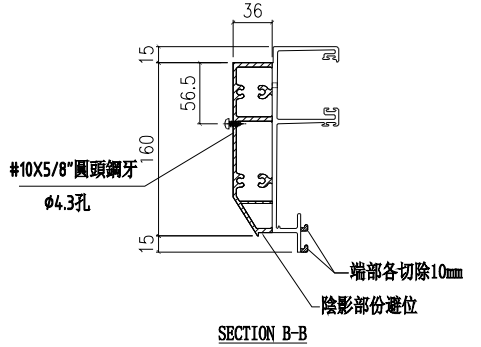

SECTION B-B

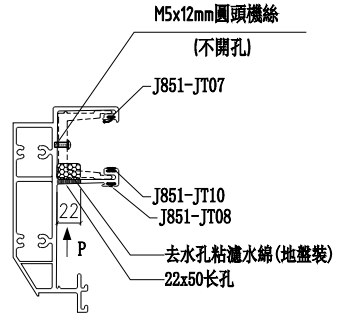

SECTION A-A

美特鋁質 有限公司
MIDI Aluminium Fabricator Ltd.

工程號	J853	地盤	延坪道住宅

名稱	頂橫料	制圖	陳俊賢	2022.6.1	
材料	X85982	復核	謝永林	2022.06.28	
顏色	JMQ213457(三塗)	批準	胡哥		

修改	日期	圖號
A	2022.10.27	X85982-01-102

美特鋁質 有限公司
MIDI Aluminium Fabricator Ltd.

工程號	J853	地盤	延坪道住宅

依據EI:5161第九版施工圖修改部分(22/F)結構
取消雲線處圖號及數量 A

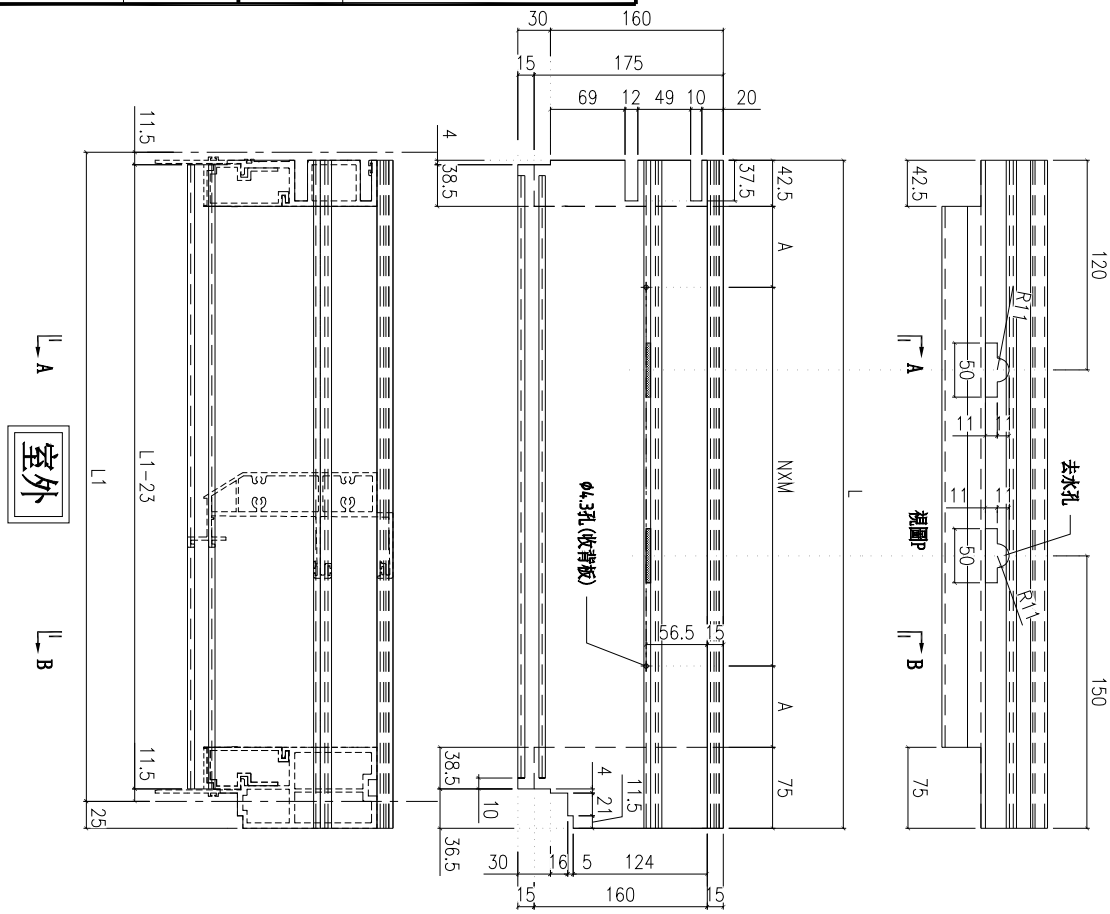

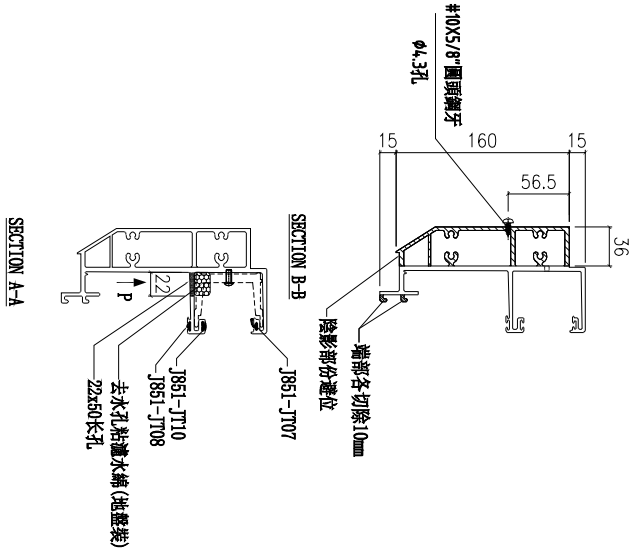

圖號	數量	數量	總數	L	L1	N	X	M	A	使用位置	樓層
X85982-03L-06	15	2	30	617.5	600	1	X	300	100.0	CW-PRMB06K	5F-21F
	1	2	2	617.5	600	1	X	300	100.0	CW-PRMB06L	22F
	13	1	13	617.5	600	1	X	300	100.0	CW-PRMB06K	5F-15F,17F-20F
X85982-03L-20	2	1	2	617.5	600	1	X	300	100.0	CW-PRMB06cK	16F,21F
	14	1	14	817.5	800	2	X	300	50.0	CW-PTMB20K	6F-21F
	1	1	1	817.5	800	2	X	300	50.0	CW-PTMB20X	22F
X85982-03L-13	15	1	15	1017.5	1000	3	X	250	75.0	CW-PTMB13K	5F-21F
	1	1	1	1017.5	1000	3	X	250	75.0	CW-PTMB13X	22F

名稱	頂橫料	制圖	陳俊賢	2022.6.1	修改	A		
材料	X85982	復核	謝永林	2022.06.28	日期	2022.10.27		
顏色	JMQ213457(三塗)	批準	胡哥		圖號	X85982-03L-06		

美特鋁質 有限公司
MIDI Aluminium Fabricator Ltd.

工程號	J853	地盤	延坪道住宅

依據EI:5161第九版施工圖修改部分(22/F)結構
取消雲線處圖號及數量 A

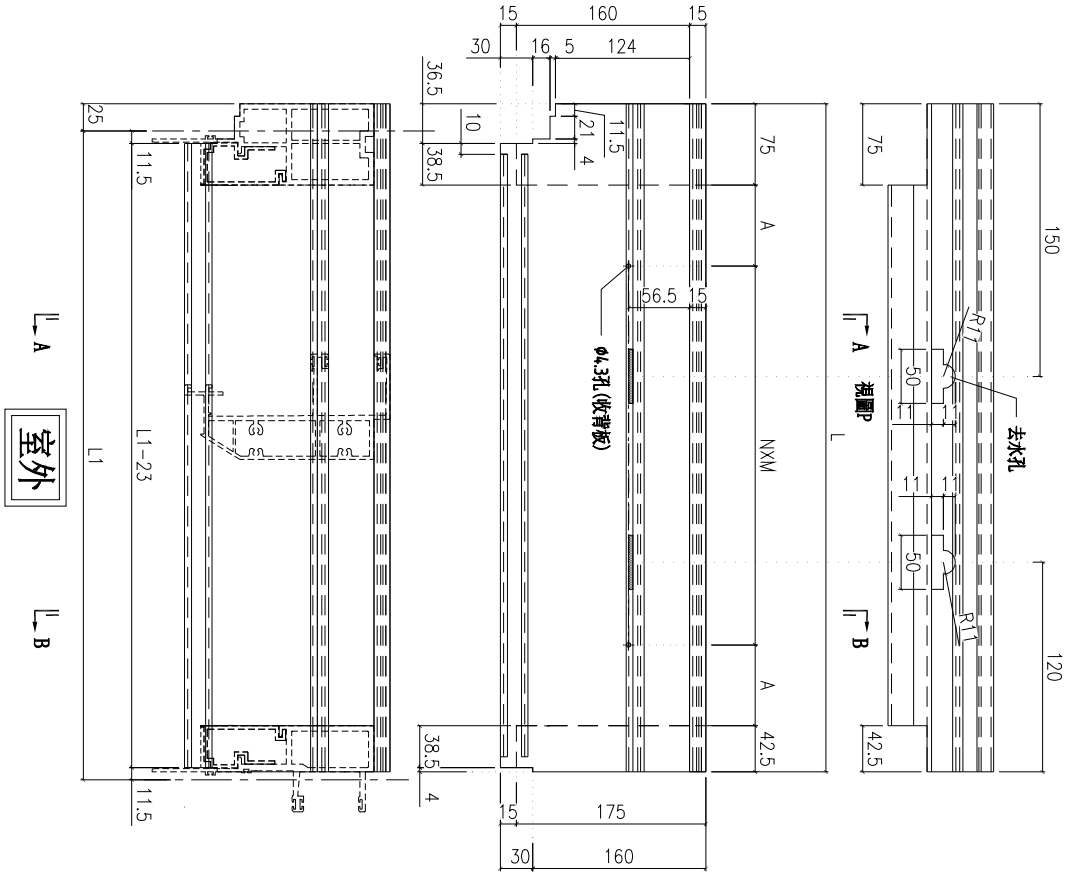

圖號	數量	數量	總數	L	L1	N	X	M	A	使用位置	樓層
X85982-03R-06	15	2	30	617.5	600	1	X	300	100.0	CW-PLBG06K	5F-21F
	1	2	2	617.5	600	1	X	300	100.0	CW-PLBG06L	22F
	13	1	13	617.5	600	1	X	300	100.0	CW-PLBG06K	5F-15F,17F-20F
	2	1	2	617.5	600	1	X	300	100.0	CW-PLBG06cK	16F,21F
	1	1	1	617.5	600	1	X	300	100.0	CW-PLBG06L	23F
X85982-03R-20	14	1	14	817.5	800	2	X	300	50.0	CW-PTBG20K	6F-21F
	1	1	1	817.5	800	2	X	300	50.0	CW-PTBG20X	22F
X85982-03R-13	15	1	15	1017.5	1000	3	X	250	75.0	CW-PTBG13K	5F-21F
	1	1	1	1017.5	1000	3	X	250	75.0	CW-PTBG13X	22F

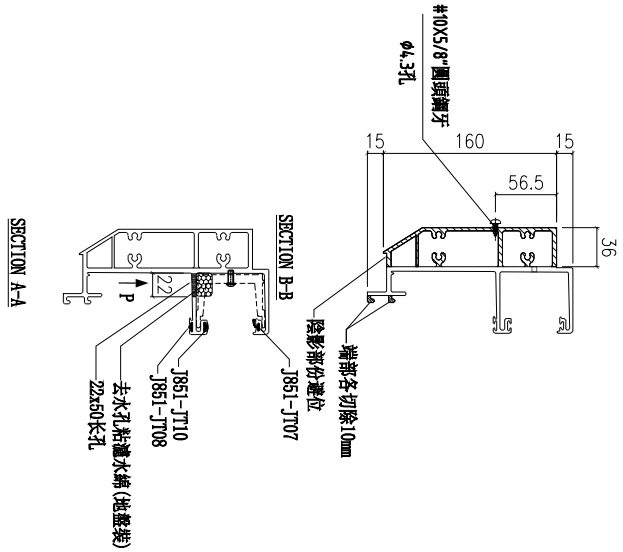

名稱	頂橫料	制圖	陳俊賢	2022.6.1	修改	A		
材料	X85982	復核	謝永林	2022.06.28	日期	2022.10.27		
顏色	JMQ213457(三塗)	批準	胡哥		圖號	X85982-03R-06		

美特鋁質 有限公司
MIDI Aluminium Fabricator Ltd.

工程號	J853	地盤	延坪道住宅

依據EI:5161第九版施工圖修改部分(22/F)結構
取消雲線處圖號及數量
A

圖號	樓層	數量	總數	L	L1	N	X	M	A	使用位置	樓層
X85982-03W-10	1	1	1	635	650	2	X	200	75	CW-PLMG10L	23F
X85982-03W-06	15	2	30	585	600	1	X	300	100	CW-PTMG06K	5F-21F
	1	2	2	585	600	1	X	300	100	CW-PTMG06X	22F

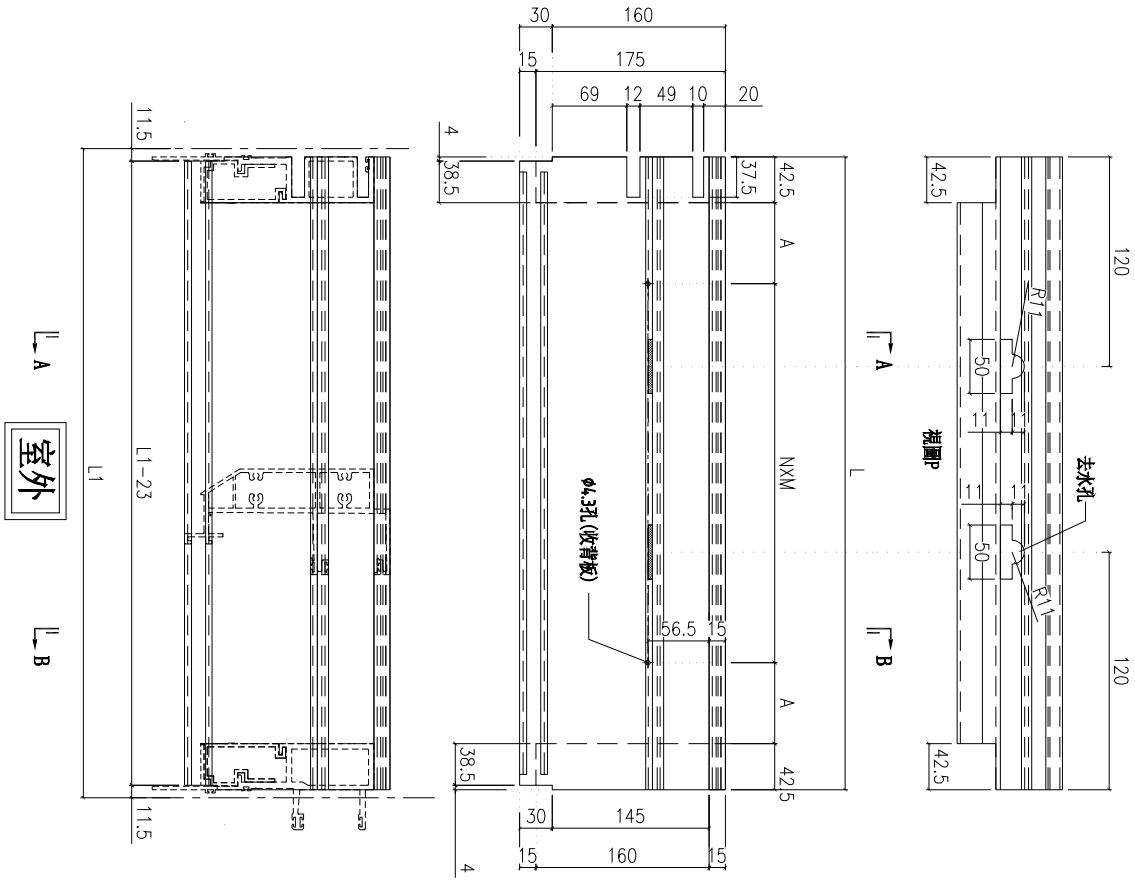

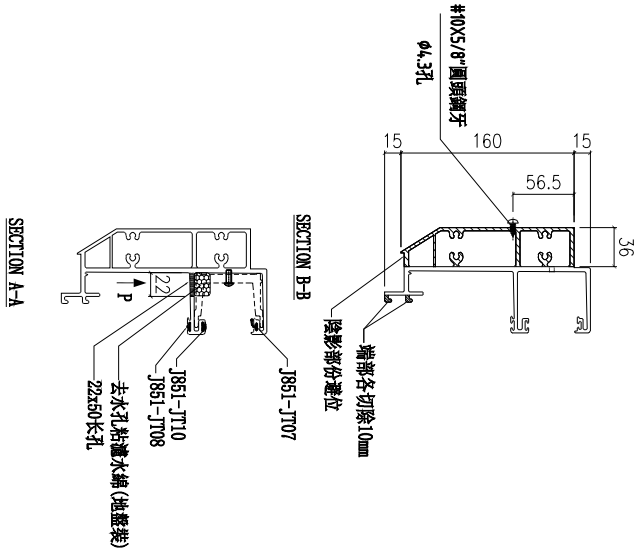

名稱	頂橫料	制圖	陳俊賢	2022.6.1	修改	A		
材料	X85982	復核	謝永林	2022.06.28	日期	2022.10.27		
顏色	JMQ213457(三塗)	批準	胡哥		圖號	X85982-03W-06		

美特鋁質 有限公司
MIDI Aluminium Fabricator Ltd.

工程號	J853	地盤	延坪道住宅

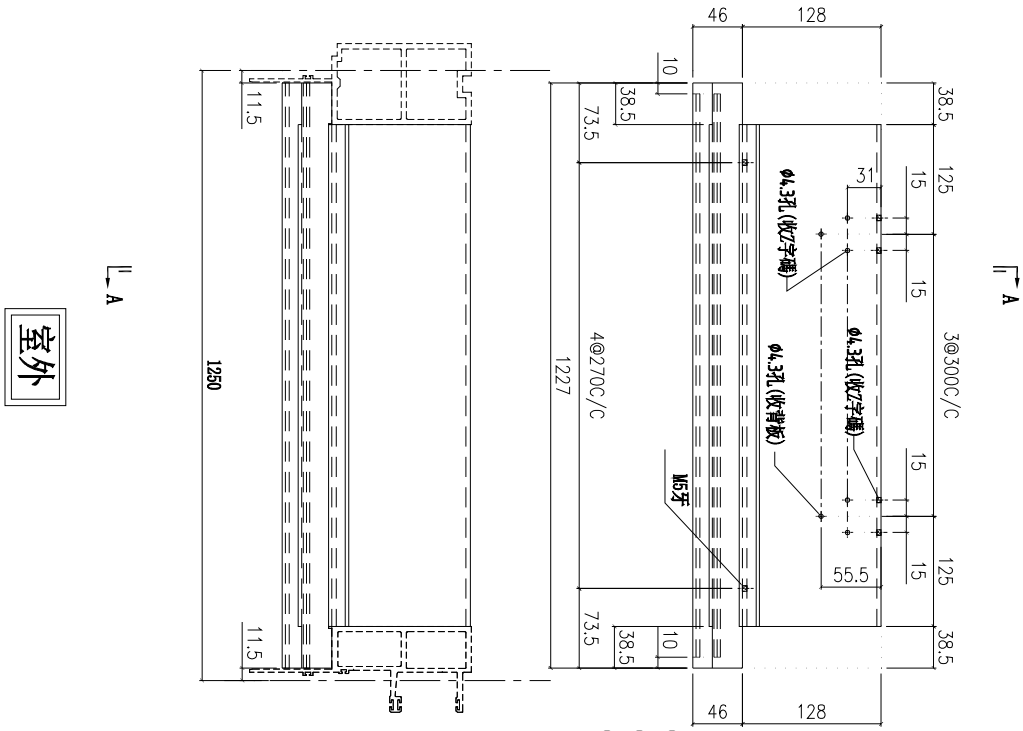

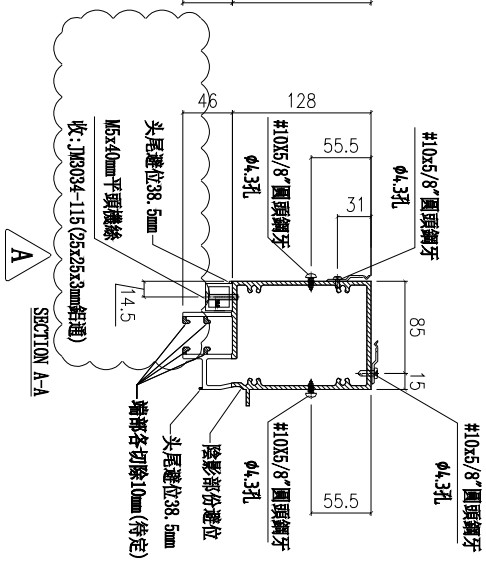

依據EI:5161-C版修改鋁整通 A

數量	使用位置	樓層
1	CW-115L	23F

名稱	雙梗中橫	制圖	陳俊賢	2022.6.1	修改	A		
材料	X85983	復核	謝永林	2022.06.28	日期	22.11.21		
顏色	JMQ213457(三塗)	批準	胡哥		圖號	X85983-01-115		

A版取消CW-112Q

依據EI:5161第九版施工圖修改部分(22/F)結構
取消雲線處圖號及數量 B

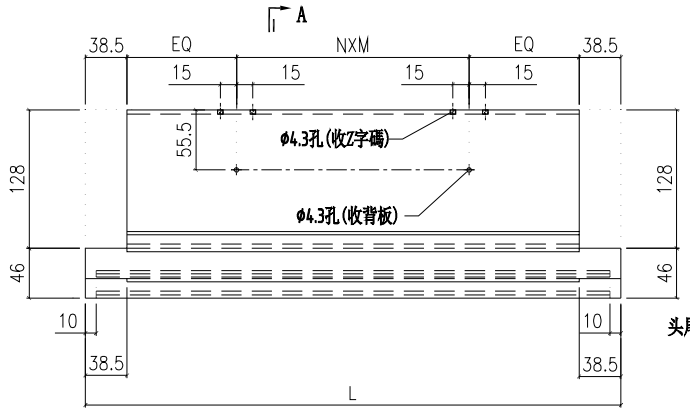

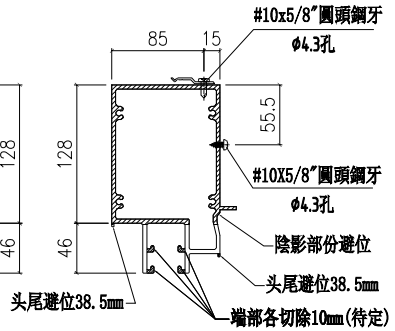

SECTION A-A

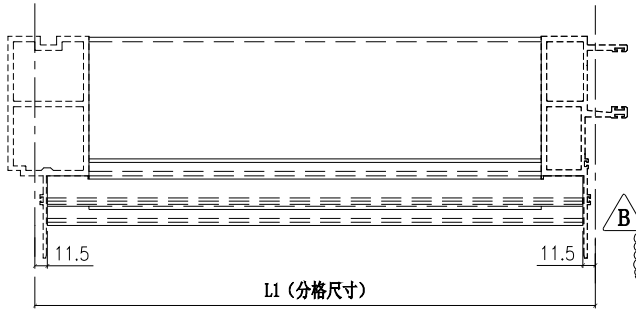

A

室外

圖號	樓層	數量	總數	L	L1	N	X	M	EQ	使用位置	樓層
X85983-01-108	1	1	1	1092	1115	3	X	300	57.5	CW-108K	5F
X85983-01-112	12	1	12	992	1015	3	X	250	82.5	CW-112K	6F-15F,17F-20F
	~~1~~	~~1~~	~~1~~	~~992~~	~~1015~~	~~3~~	~~X~~	~~250~~	~~82.5~~	~~CW-112Q~~	~~5F-起底~~
X85983-01-101	13	1	13	1539.5	1562.5	4	X	300	131.3	CW-101K	5F-15F,17F-20F
X85983-01-105	1	1	1	1777	1800	5	X	300	100.0	CW-105aL	23F
X85983-01-114	1	1	1	1977	2000	6	X	300	50.0	CW-114aL	23F
B X85983-01-118	~~13~~	~~1~~	~~13~~	~~939.5~~	~~962.5~~	~~2~~	~~X~~	~~300~~	~~131.3~~	~~CW-118K~~	~~5F-15F,17F-20F~~
X85983-01-118	~~1~~	~~1~~	~~1~~	~~939.5~~	~~962.5~~	~~2~~	~~X~~	~~300~~	~~131.3~~	~~CW-118X~~	~~22F~~
X85983-01-104	13	1	13	1539.5	1562.5	4	X	300	131.3	CW-104K	5F-15F,17F-20F
X85983-01-110	13	1	13	1617	1640	5	X	250	145.0	CW-110K	5F-15F,17F-20F
X85983-01-105	1	1	1	1777	1800	5	X	300	100.0	CW-105bL	23F
B X85983-01-119	~~13~~	~~1~~	~~13~~	~~689.5~~	~~712.5~~	~~2~~	~~X~~	~~250~~	~~56.3~~	~~CW-119K~~	~~5F-15F,17F-20F~~
	~~1~~	~~1~~	~~1~~	~~689.5~~	~~712.5~~	~~2~~	~~X~~	~~250~~	~~56.3~~	~~CW-119X~~	~~22F~~
X85983-01-120	1	1	1	527	550	1	X	300	75.0	CW-120LZ	23F
X85983-01-102	13	1	13	2089.5	2112.5	6	X	300	106.3	CW-102K	5F-15F,17F-20F
	1	1	1	2089.5	2112.5	6	X	300	106.3	CW-102L	22F
X85983-01-103	12	1	12	2089.5	2112.5	6	X	300	106.3	CW-103K	6F-15F,17F-20F
	1	1	1	2089.5	2112.5	6	X	300	106.3	CW-103L	22F
	1	1	1	2089.5	2112.5	6	X	300	106.3	CW-M103	5F
B	~~12~~	~~2~~	~~24~~	~~1877~~	~~1900~~	~~5~~	~~X~~	~~300~~	~~150.0~~	~~CW-107K~~	~~6F-15F,17F-20F~~
X85983-01-107	~~1~~	~~2~~	~~2~~	~~1877~~	~~1900~~	~~5~~	~~X~~	~~300~~	~~150.0~~	~~CW-107X~~	~~22F~~
	~~1~~	~~2~~	~~2~~	~~1877~~	~~1900~~	~~5~~	~~X~~	~~300~~	~~150.0~~	~~CW-107Q~~	~~5F-起底~~
X85983-01-105	1	1	1	1777	1800	5	X	300	100.0	CW-105L	23F
B	~~13~~	~~2~~	~~26~~	~~1977~~	~~2000~~	~~6~~	~~X~~	~~300~~	~~50.0~~	~~CW-114K~~	~~5F-15F,17F-20F~~
X85983-01-114	~~1~~	~~2~~	~~2~~	~~1977~~	~~2000~~	~~6~~	~~X~~	~~300~~	~~50.0~~	~~CW-114X~~	~~22F~~
	1	2	2	1977	2000	6	X	300	50.0	CW-114L	23F
X85983-01-117	1	1	1	1652	1675	5	X	300	37.5	CW-117LZ	23F
X85983-01-20	1	1	1	777	800	2	X	300	50.0	CW-PTBG20Q	5F-起底
	1	1	1	777	800	2	X	300	50.0	CW-PTMB20Q	5F-起底

	B	2022.10.27	
	A	2022.9.14	X85983-01-108
修改	日期	圖號	
2022.6.1	2022.06.28		
制圖	陳俊賢	謝永林	胡哥
復核	謝永林		
批準	胡哥		
名稱	雙梗中橫		
材料	X85983		
顏色	JMQ213457(三塗)		

美特鋁質 有限公司
MIDI Aluminium Fabricator Ltd.

工程號	J853
地盤	延坪道住宅

依據EI:5161第九版施工圖修改部分(22/F)結構
取消雲線處圖號及數量 A

圖號	數量	數量	總數	L	L1	N	X	M	EQ	A	使用位置	樓層
	14	1	14	777	800	2	X	300	50.0	181.5	CW-PTMB20K	6F-21F
X85984-03-20	~~1~~	~~1~~	~~1~~	~~777~~	~~800~~	~~2~~	~~X~~	~~300~~	~~50.0~~	~~181.5~~	~~CW-PTMB20X~~	~~22F~~
	14	1	14	777	800	2	X	300	50.0	181.5	CW-PTBG20K	6F-21F
	~~1~~	~~1~~	~~1~~	~~777~~	~~800~~	~~2~~	~~X~~	~~300~~	~~50.0~~	~~181.5~~	~~CW-PTBG20X~~	~~22F~~
	15	1	15	977	1000	3	X	250	75.0	181.5	CW-PTMB13K	5F-21F
X85984-03-13	1	1	1	977	1000	3	X	250	75.0	181.5	CW-PTMB13X	22F
	15	1	15	977	1000	3	X	250	75.0	181.5	CW-PTBG13K	5F-21F
	~~1~~	~~1~~	~~1~~	~~977~~	~~1000~~	~~3~~	~~X~~	~~250~~	~~75.0~~	~~181.5~~	~~CW-PTBG13X~~	~~22F~~
	15	2	30	577	600	1	X	300	100.0	181.5	CW-PTMG06K	5F-21F
X85984-03-06	~~1~~	~~2~~	~~2~~	~~577~~	~~600~~	~~1~~	~~X~~	~~300~~	~~100.0~~	~~181.5~~	~~CW-PTMG06X~~	~~22F~~
X85984-03-14	14	1	14	1092	1115	3	X	300	57.5	181.5	CW-PTBB14K	6F-21F
	15	1	15	827	850	2	X	300	75.0	181.5	CW-PTBB23K	5F-21F
X85984-03-23	~~1~~	~~1~~	~~1~~	~~827~~	~~850~~	~~2~~	~~X~~	~~300~~	~~75.0~~	~~181.5~~	~~CW-PTBB23L~~	~~22F~~

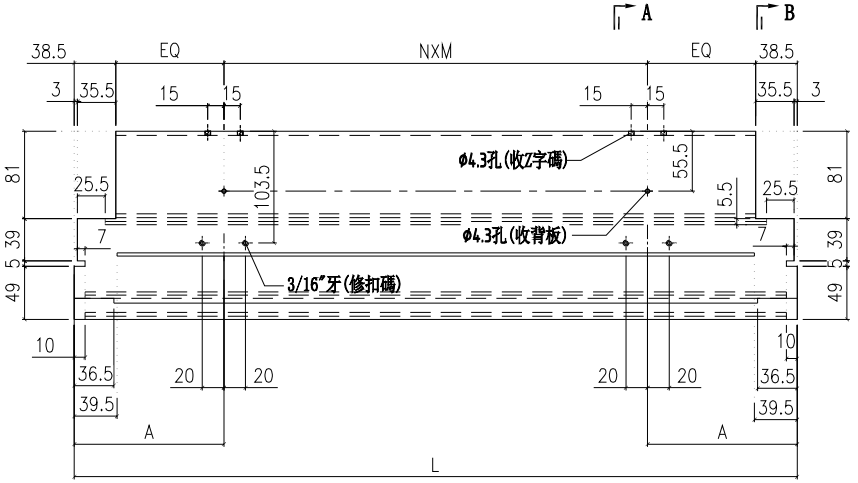

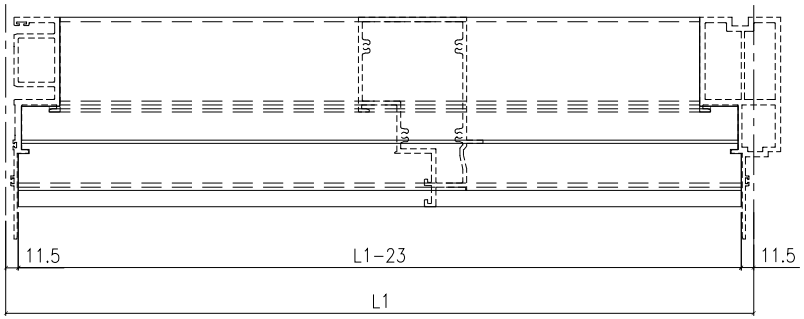

室外

A B

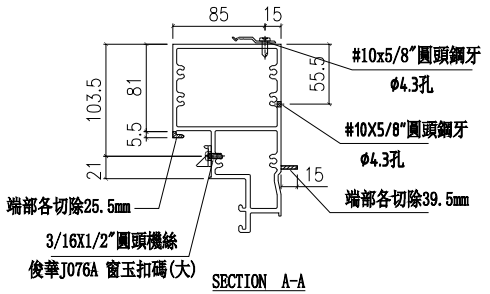

SECTION A-A

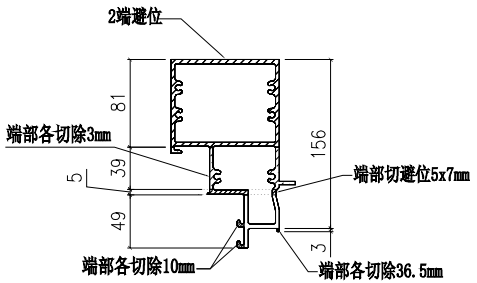

SECTION B-B

名稱	上梗下生中橫	制圖	陳俊賢	2022.6.1	
材料	X85984	復核	謝永林	2022.06.28	
顏色	JMQ213457(三塗)	批準	胡哥		

修改	日期	圖號
A	2022.10.27	X85984-03-20

美特鋁質 有限公司
MIDI Aluminium Fabricator Ltd.

工程號	J853	地盤	延坪道住宅

圖號	數量	數量	總數	L	L1	使用位置	樓層
X85985-03L-06	15	2	30	577	600	CW-PLBG06K	5F-21F
	1	2	2	577	600	CW-PLBG06L	22F
	13	1	13	577	600	CW-PLBG06K	5F-15F, 17F-20F
	2	1	2	577	600	CW-PLBG06cK	16F, 21F
	1	1	1	577	600	CW-PLBG06L	23F
X85985-03L-10	1	1	1	627	650	CW-PLMG10L	23F

B

取消雲線處圖號及數量
可分出圖號
X85985-03L-06S

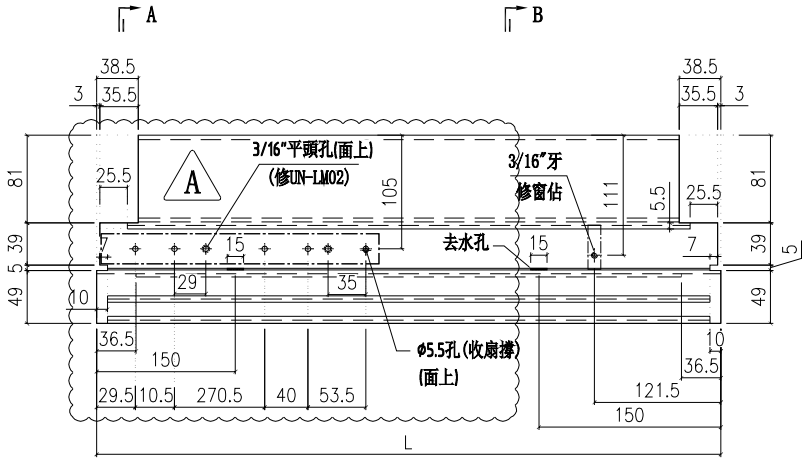

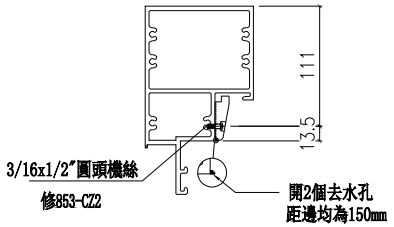

B-B

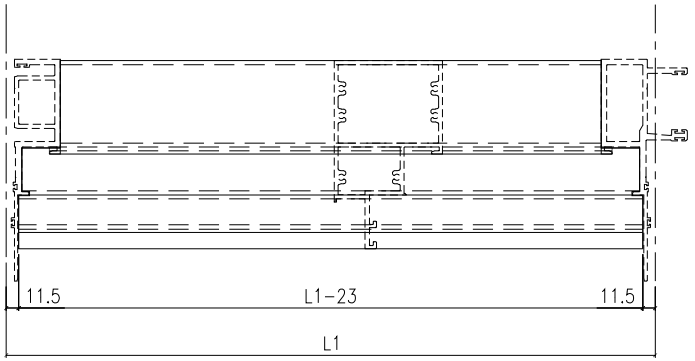

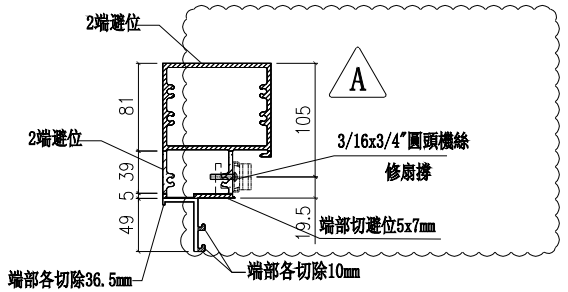

A-A

室外

修改		A	B	
日期		2022.8.11	22.11.26	
圖號		X85985-03L-06		
制圖	陳俊賢	2022.6.1		
復核	謝永林	2022.06.28		
批準	胡哥			
名稱	上生下梗中橫			
材料	X85985			
顏色	JMQ213457(三塗)			

美特鋁質 有限公司
MIDI Aluminium Fabricator Ltd.

工程號	J853	地盤	延坪道住宅

美特鋁質 有限公司
MIDI Aluminium Fabricator Ltd.

工程號	J853	地盤	延坪道住宅

依據EI:5161-C版增加鋁墊通
增加背板孔 A

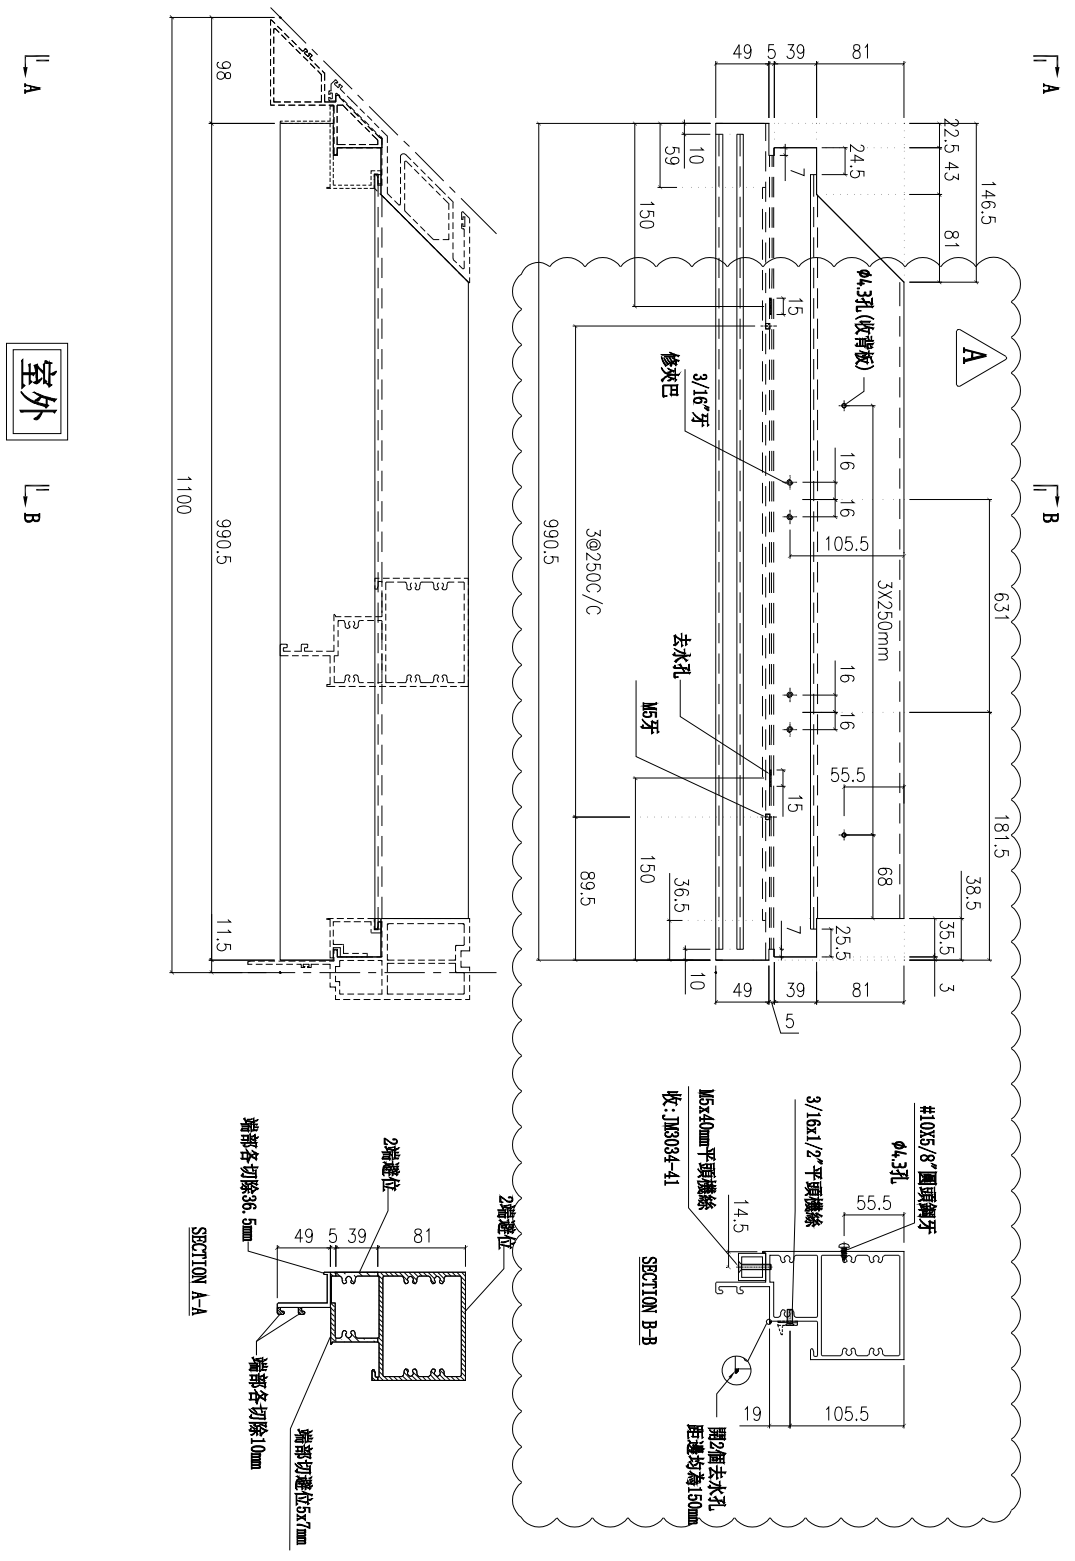

數量	使用位置	樓層
1	CW-PTMB41ZL	23F

名稱	上生下梗中橫	制圖	陳俊賢	2022.6.1	修改	A		
材料	X85985	復核	謝永林	2022.06.28	日期	22.11.21		
顏色	JMQ213457(三塗)	批準	胡哥		圖號	X85985-03Z-41		

美特鋁質 有限公司
MIDI Aluminium Fabricator Ltd.

工程號	J853	地盤	延坪道住宅

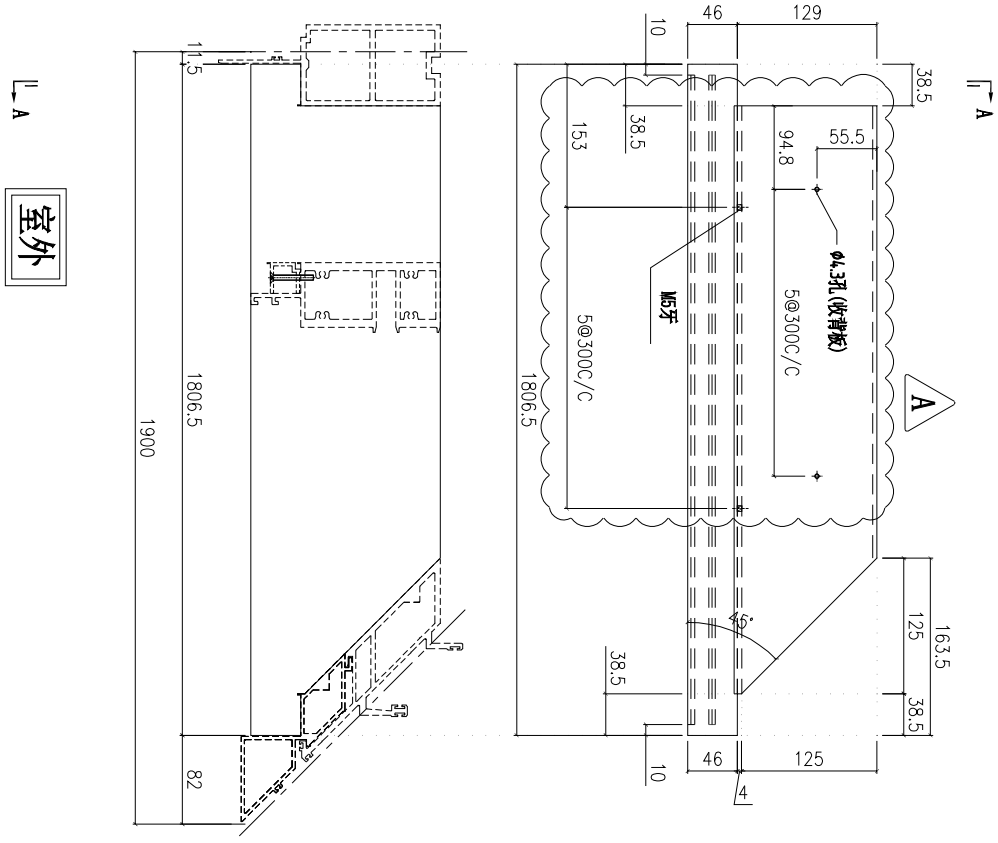

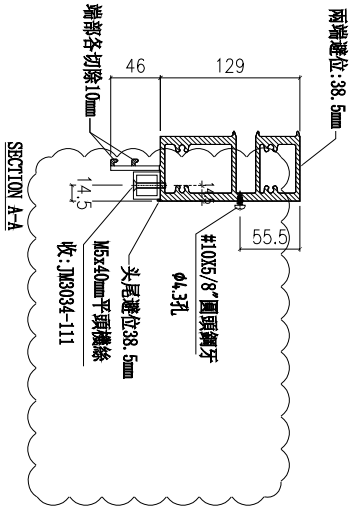

數量	使用位置	樓層
1	CW-111ZL	23F

名稱	底橫料	制圖	陳俊賢	2022.6.1	修改	A		
材料	X85981	復核	謝永林	2022.06.28	日期	22.11.21		
顏色	JMQ213457(三塗)	批準	胡哥		圖號	X85981-02Z-111		

美特鋁質 有限公司
MIDI Aluminium Fabricator Ltd.

工程號	J853	地盤	延坪道住宅

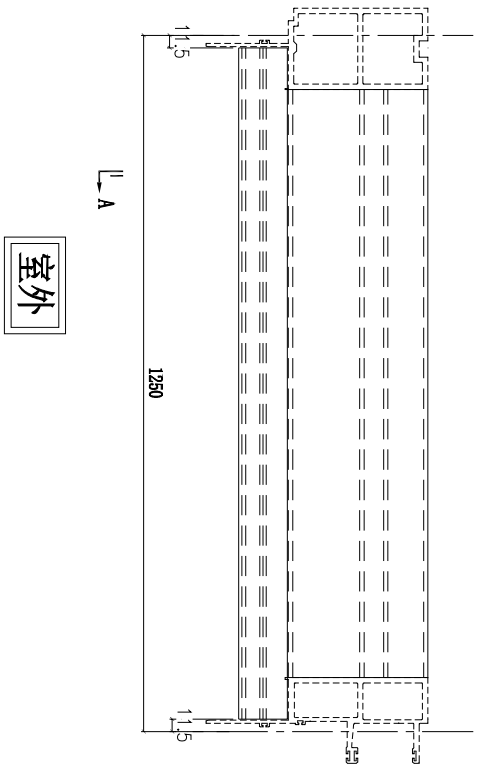

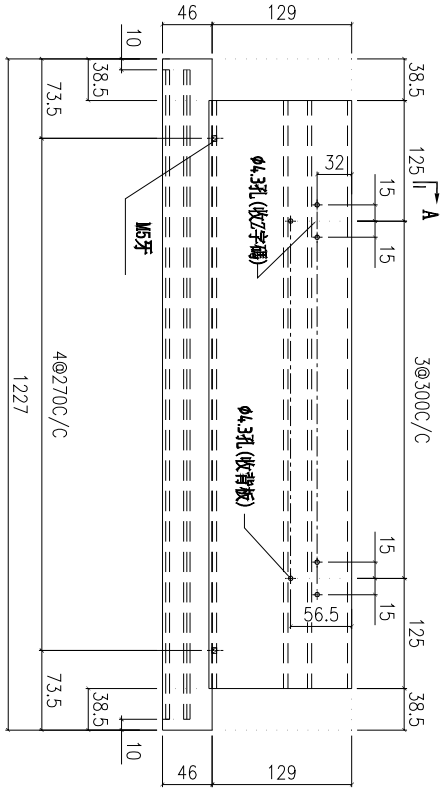

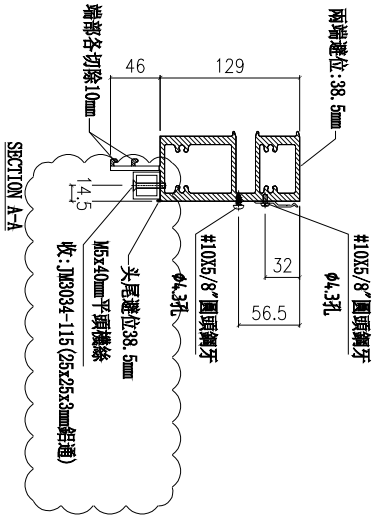

依據EI:5161-C版修改鋁墊通 A

數量	使用位置	樓層
1	CW-115L	23F

名稱	底橫料	制圖	陳俊賢	2022.6.1	修改	A		
材料	X85981	復核	謝永林	2022.06.28	日期	22.11.21		
顏色	JMQ213457(三塗)	批準	胡哥		圖號	X85981-01-115		

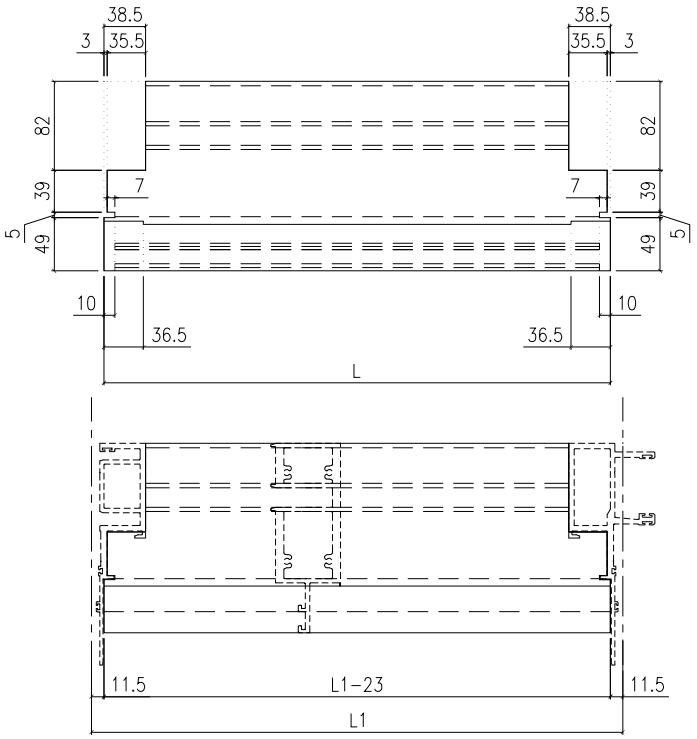

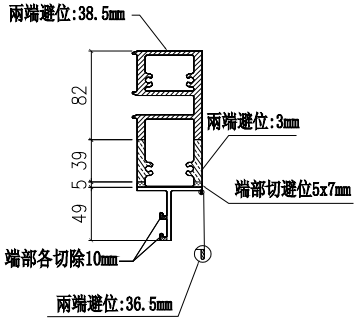

SECTION A-A

室外

取消雲線處圖號及數量

A 可分出圖號 X85981-03-06S

圖號	數量	數量	總數	L	L1	使用位置	樓層
X85981-03-06	15	1	15	577	600	CW-PRMB06K	5F-21F
	1	1	1	577	600	CW-PRMB06L	22F
	15	1	15	577	600	CW-PRMB06fK	5F-21F
	13	1	13	577	600	CW-PRMB06fK	5F-15F,17F-20F
	1	1	1	577	600	CW-PRMB06FL	22F
	2	1	2	577	600	CW-PRMB06fcK	16F,21F
X85981-03-20	14	1	14	777	800	CW-PTMB20K	6F-21F
	1	1	1	777	800	CW-PTMB20X	22F
X85981-03-13	15	1	15	977	1000	CW-PTMB13K	5F-21F
	1	1	1	977	1000	CW-PTMB13X	22F
X85981-03-06	15	2	30	577	600	CW-PLBG06K	5F-21F
	1	2	2	577	600	CW-PLBG06L	22F
	13	1	13	577	600	CW-PLBG06K	5F-15F,17F-20F
	2	1	2	577	600	CW-PLBG06cK	16F,21F
	1	1	1	577	600	CW-PLBG06L	23F
X85981-03-20	14	1	14	777	800	CW-PTBG20K	6F-21F
	1	1	1	777	800	CW-PTBG20X	22F
X85981-03-13	15	1	15	977	1000	CW-PTBG13K	5F-21F
	1	1	1	977	1000	CW-PTBG13X	22F
X85981-03-10	1	1	1	627	650	CW-PLMG10L	23F
X85981-03-06	15	2	30	577	600	CW-PTMG06K	5F-21F
	1	2	2	577	600	CW-PTMG06X	22F
X85981-03-14	14	1	14	1092	1115	CW-PTBB14K	6F-21F
X85981-03-23	15	1	15	827	850	CW-PTBB23K	5F-21F
	1	1	1	827	850	CW-PTBB23L	22F

修改	A		
日期	22.11.21		
圖號	X85981-03-06		
制圖	陳俊賢	2022.6.1	
復核	謝永林	2022.06.28	
批準	胡哥		

美特鋁質 有限公司
MDI Aluminium Fabricator Ltd.

工程號	J853	地盤	延坪道住宅

名稱	底橫料
材料	X85981
顏色	JMQ213457(三塗)

美特鋁質 有限公司
MIDI Aluminium Fabricator Ltd.

工程號	J853	地盤	延坪道住宅

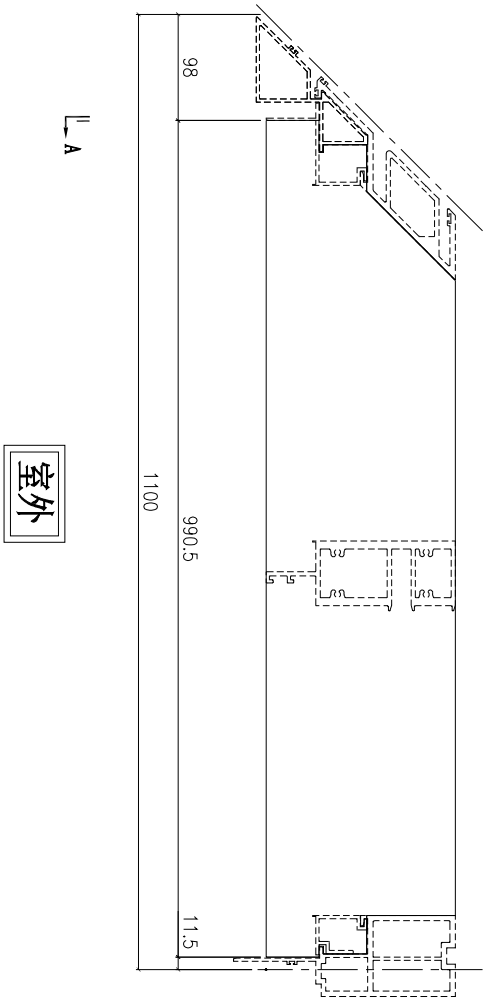

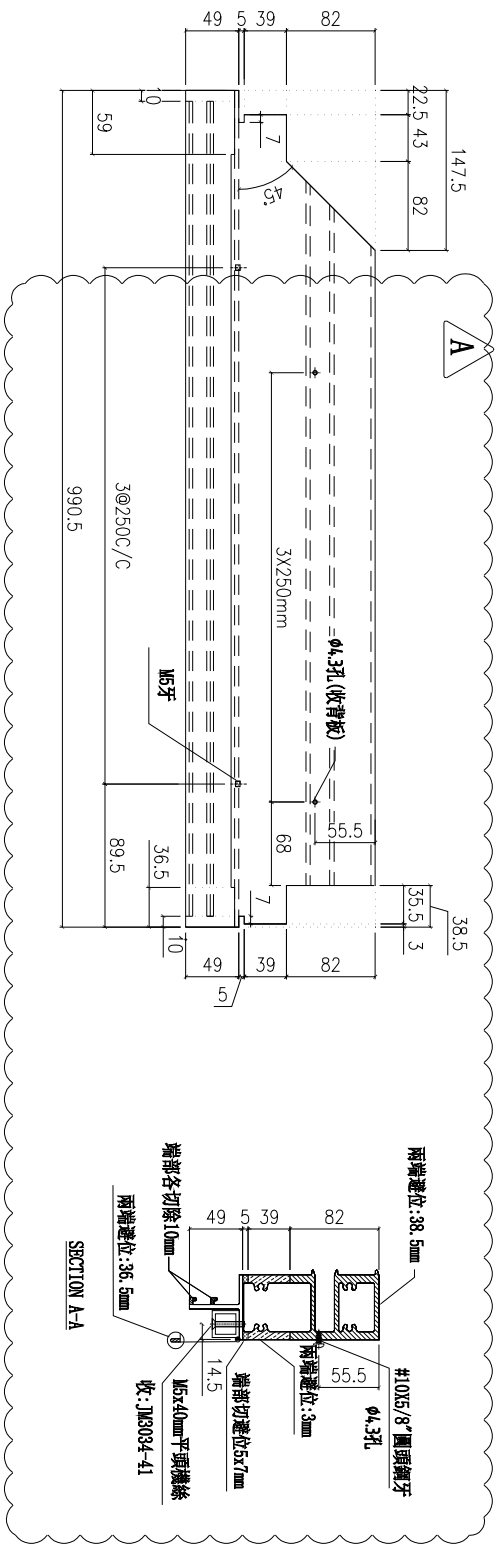

數量	使用位置	樓層
1	CW-PTMB41ZL	23F

名稱	底橫料	制圖	陳俊賢	2022.6.1	修改	A		
材料	X85981	復核	謝永林	2022.06.28	日期	22.11.21		
顏色	JMQ213457(三塗)	批準	胡哥		圖號	X85981-03Z-41		

美特鋁質 有限公司
MIDI Aluminium Fabricator Ltd.

工程號	J853	地盤	延坪道住宅

依據EI:5161第九版施工圖修改部分(22/F)結構
取消雲線處圖號及數量

樓層	使用位置	樓層
1	CW-118X	22F
1	CW-119X	22F
2	CW-107X	22F X2
2	CW-114X	22F X2
6	合計:	

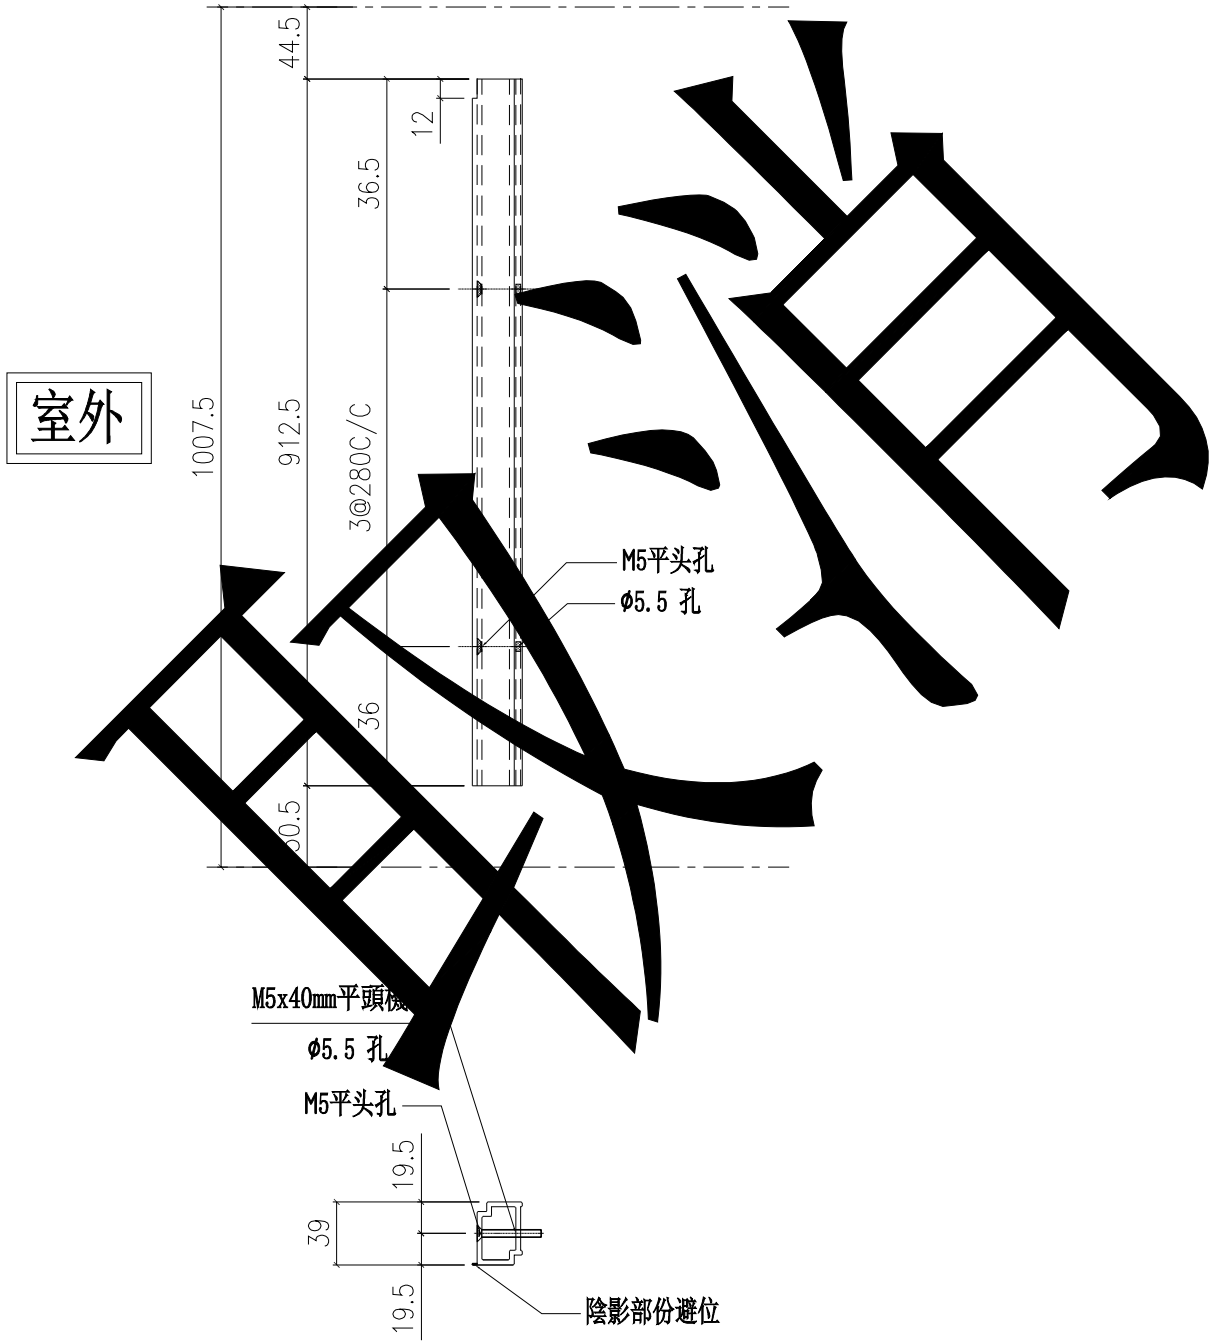

取消

名稱	單玻線	制圖	陳俊賢	2022.6.1	修改	取消		
材料	X85991	復核	謝永林	2022.06.28	日期	2022.10.27		
顏色	JMQ213457(三塗)	批準	胡哥		圖號	X85991-02L		

美特鋁質 有限公司
MIDI Aluminium Fabricator Ltd.

工程號	J853	地盤	延坪道住宅

依據EI:5161第九版施工圖修改部分(22/F)結構
取消雲線處圖號及數量

樓層	使用位置	樓層
1	CW-118X	22F
1	CW-119X	22F
2	CW-107X	22F X2
2	CW-114X	22F X2
6	合計:	

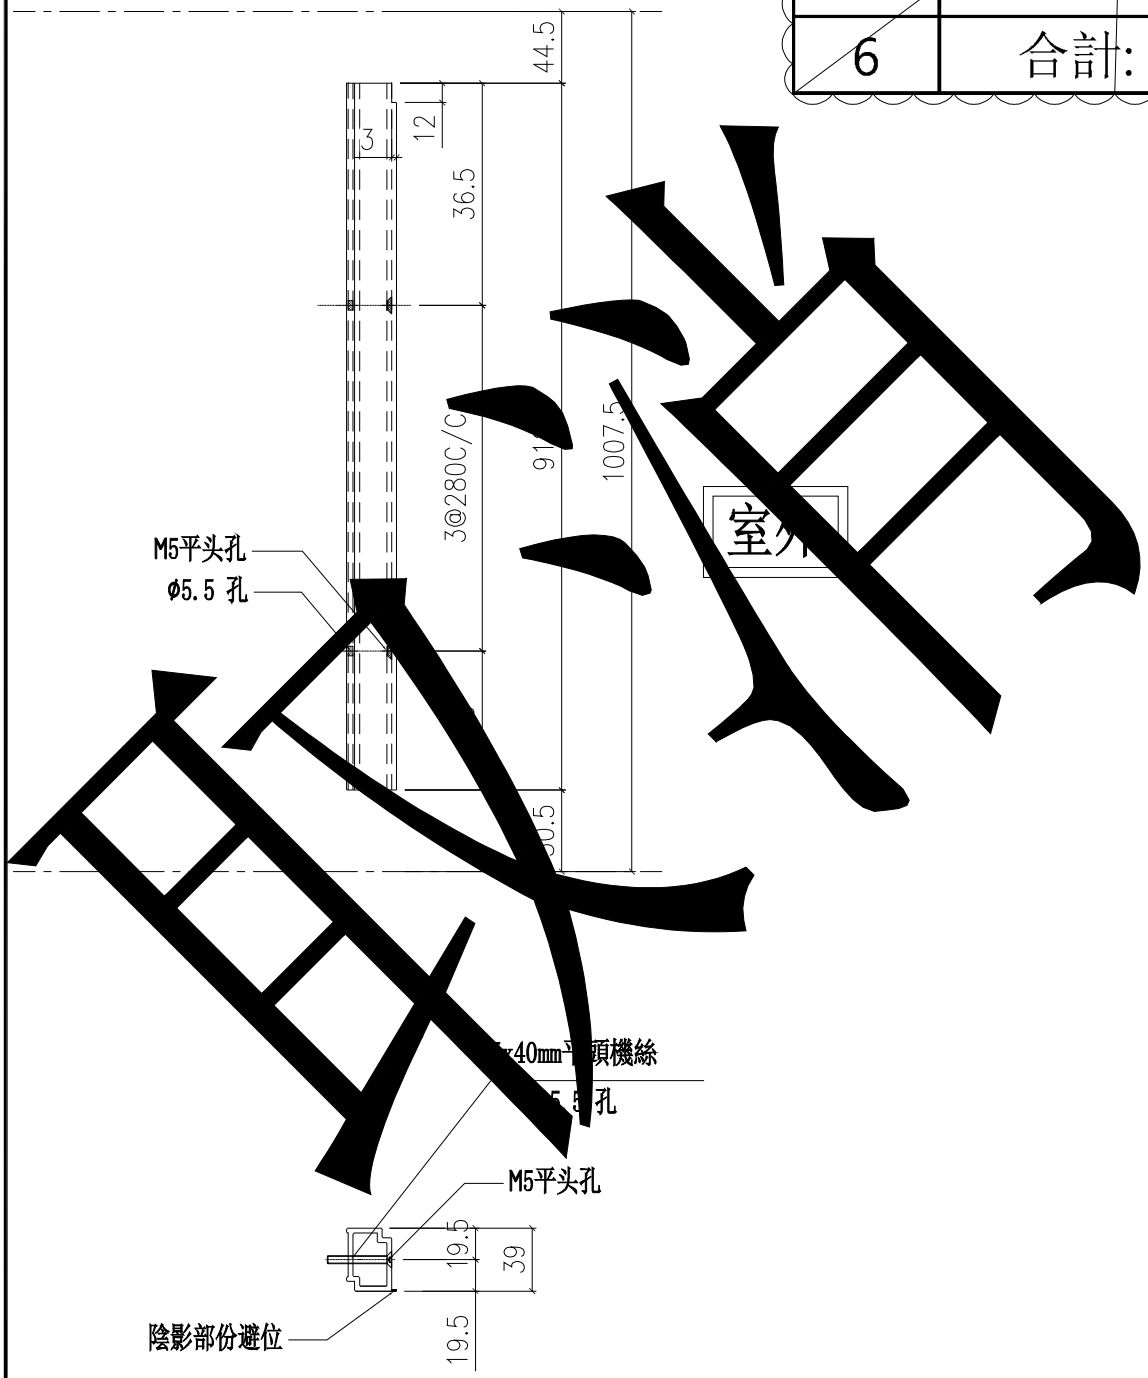

取消

名稱	單玻線	制圖	陳俊賢	2022.6.1	修改	取消		
材料	X85991	復核	謝永林	2022.06.28	日期	2022.10.27		
顏色	JMQ213457(三塗)	批準	胡哥		圖號	X85991-02R		

美特鋁質 有限公司
MIDI Aluminium Fabricator Ltd.

工程號	J853	地盤	延坪道住宅

數量	使用位置	樓層
2	CW-115L	23F

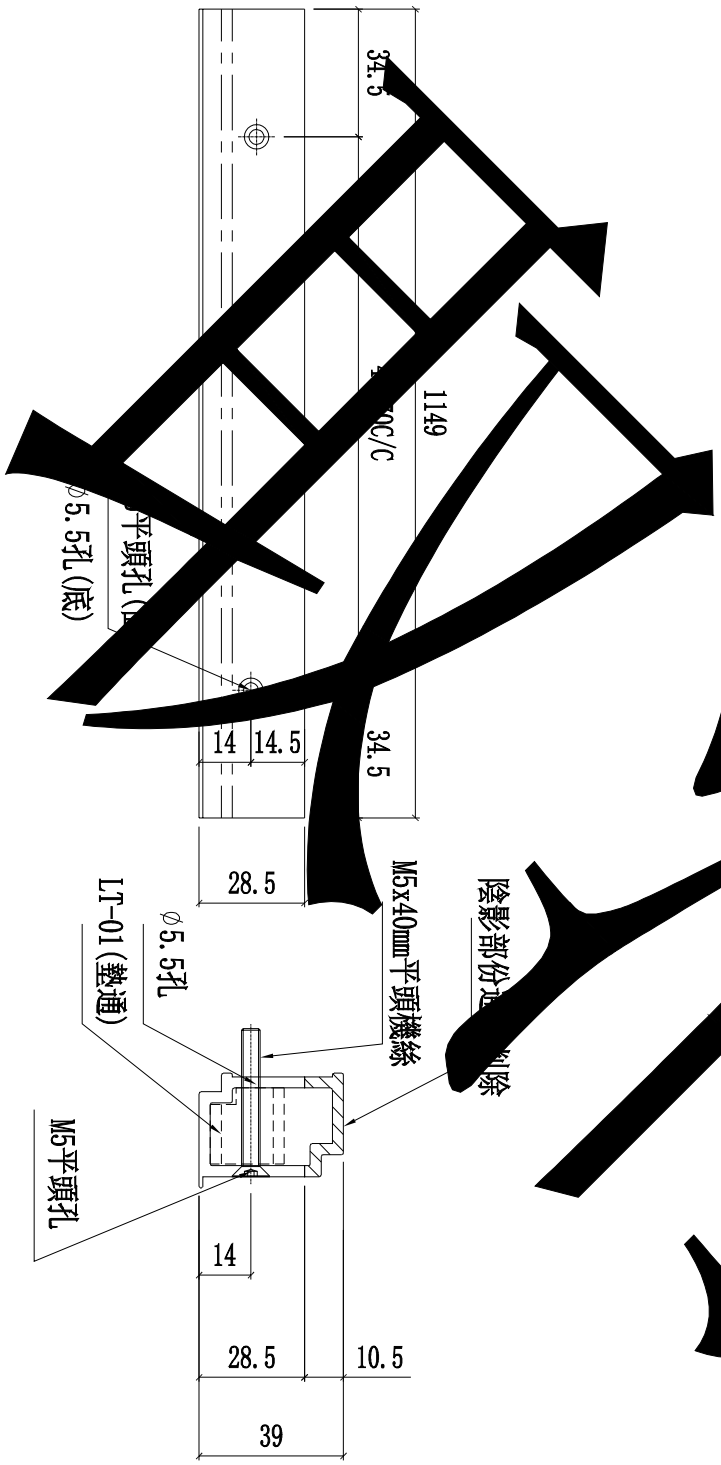

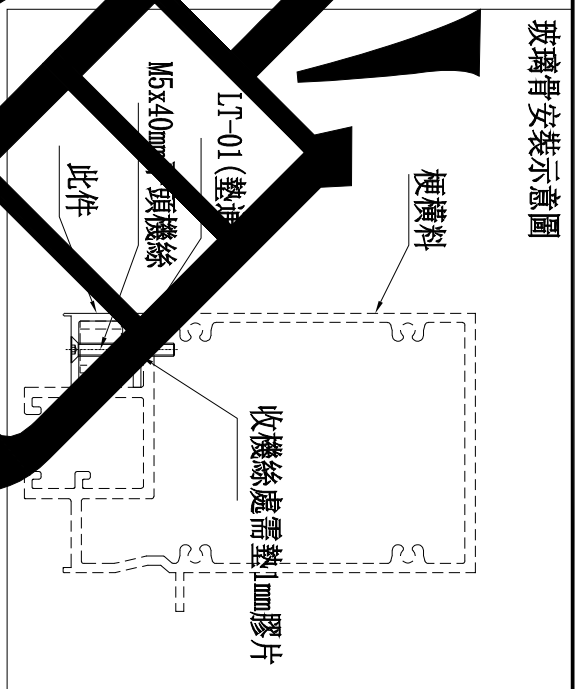

名稱	單玻線	制圖	陳俊賢	2022.6.1	修改	取消		
材料	X85991	復核	謝永林	2022.06.28	日期	22.11.21		
顏色	JMQ213457(三塗)	批準	胡哥		圖號	X85991-03		

美特鋁質 有限公司
MIDI Aluminium Fabricator Ltd.

工程號	J853	地盤	延坪道住宅

數量	使用位置	樓層
10	CW-115L	23F

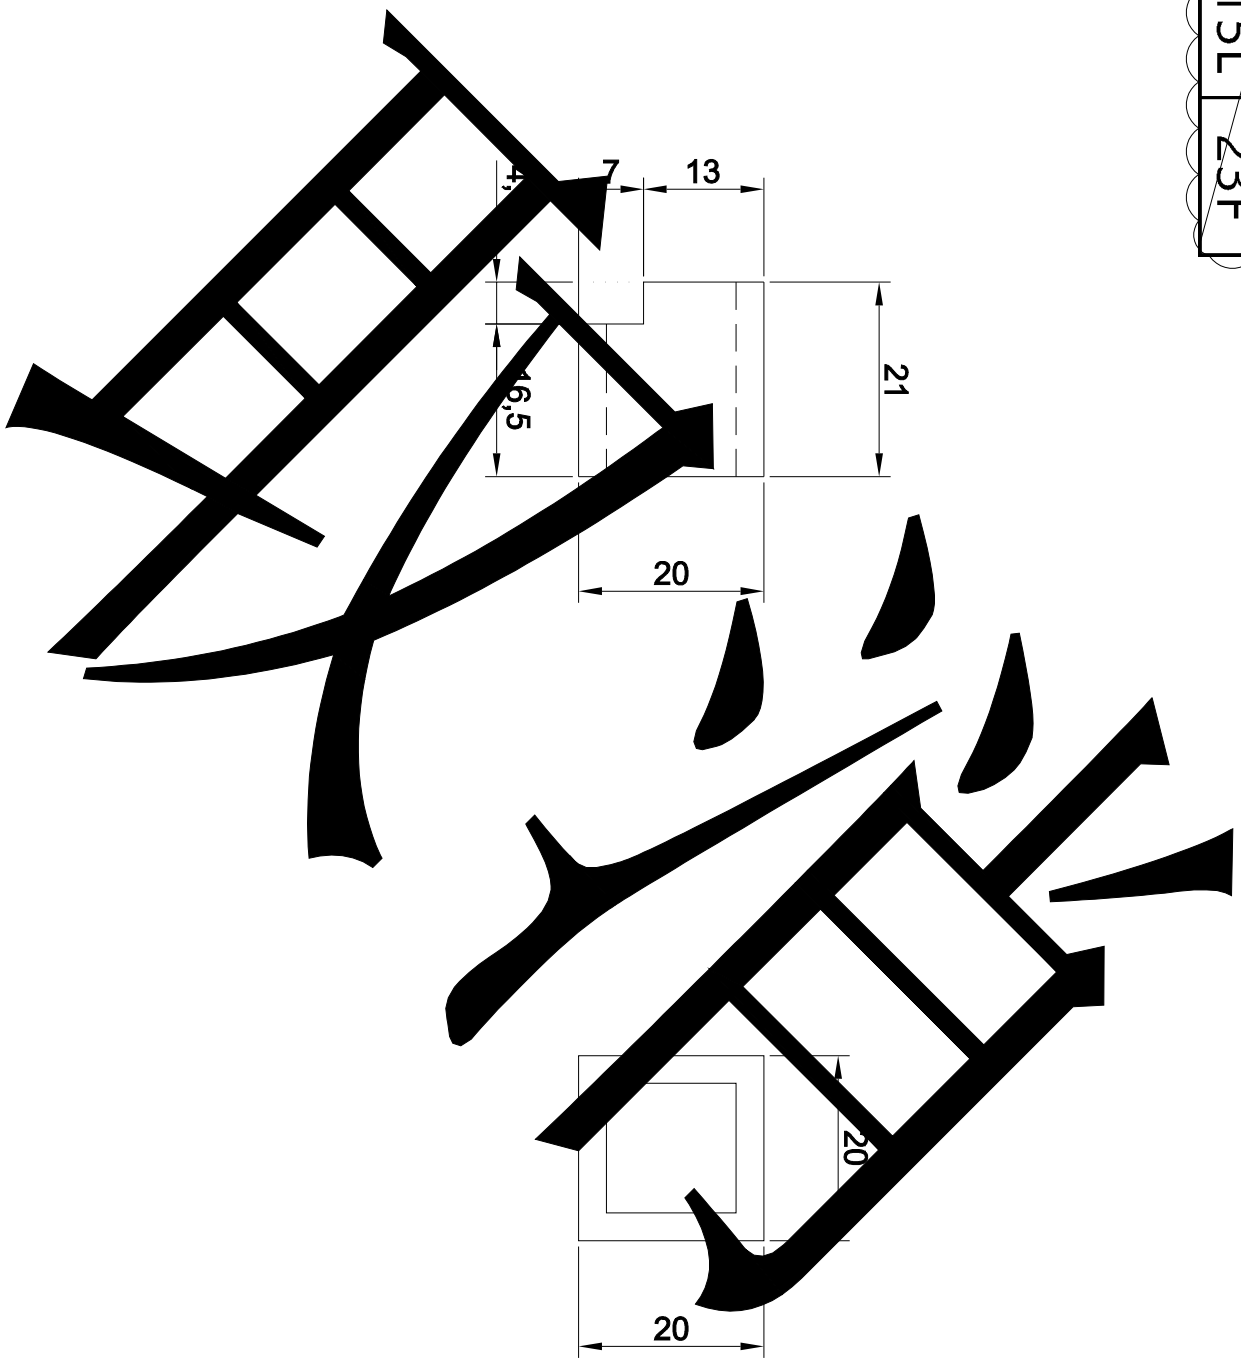

名稱	墊通	制圖	陳俊賢	2022.6.1	修改	取消		
材料	20*20*3㎜鋁通	復核	謝永林	2022.06.28	日期	22.11.21		
顏色	MILL	批準	胡哥		圖號	LT-01		

美特鋁質 有限公司
MIDI Aluminium Fabricator Ltd.

工程號	J853	地盤	延坪道住宅

數量	數量	總數	使用位置	樓層
1	1	1	CW-PTMB20X	22F
1	1	1	CW-PTMB13X	22F
1	1	1	CW-PTBG20X	22F
1	1	1	CW-PTBG13X	22F
1	2	2	CW-PTMG06X	22F

依據EI:5161第九版施工圖修改部分(22/F)結構
取消此圖號及數量

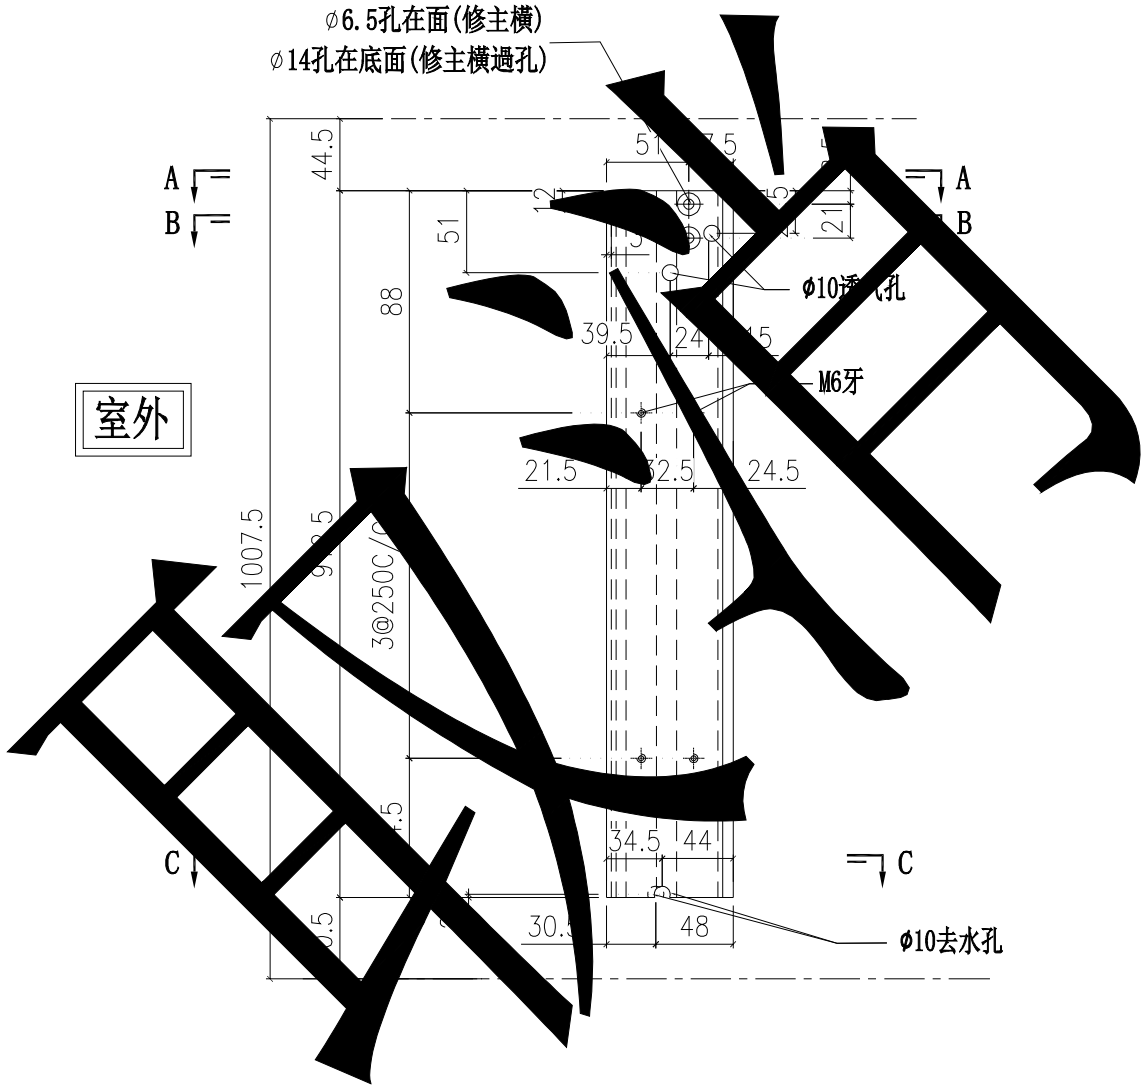

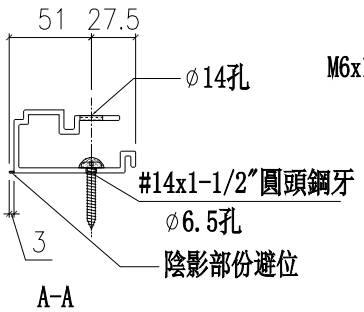

A-A

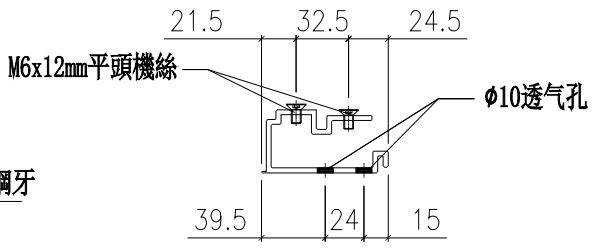

B-B

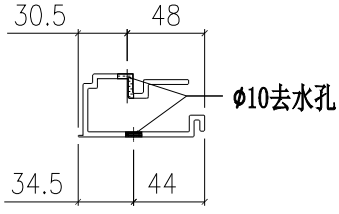

C-C

名稱	單玻骨	制圖	陳俊賢	2022.6.1	修改	取消		
材料	X85987	復核	謝永林	2022.06.28	日期	2022.10.27		
顏色	JMQ213457(三塗)	批準	胡哥		圖號	UN-BM3		

美特鋁質 有限公司
MIDI Aluminium Fabricator Ltd.

工程號	J853	地盤	延坪道住宅

數量	數量	總數	使用位置	樓層
1	1	1	CW-PTMB20X	22F
1	1	1	CW-PTMB13X	22F
1	1	1	CW-PTBG20X	22F
1	1	1	CW-PTBG13X	22F
1	2	2	CW-PTMG06X	22F

依據EI:5161第九版施工圖修改部分(22/F)結構
取消此圖號及數量

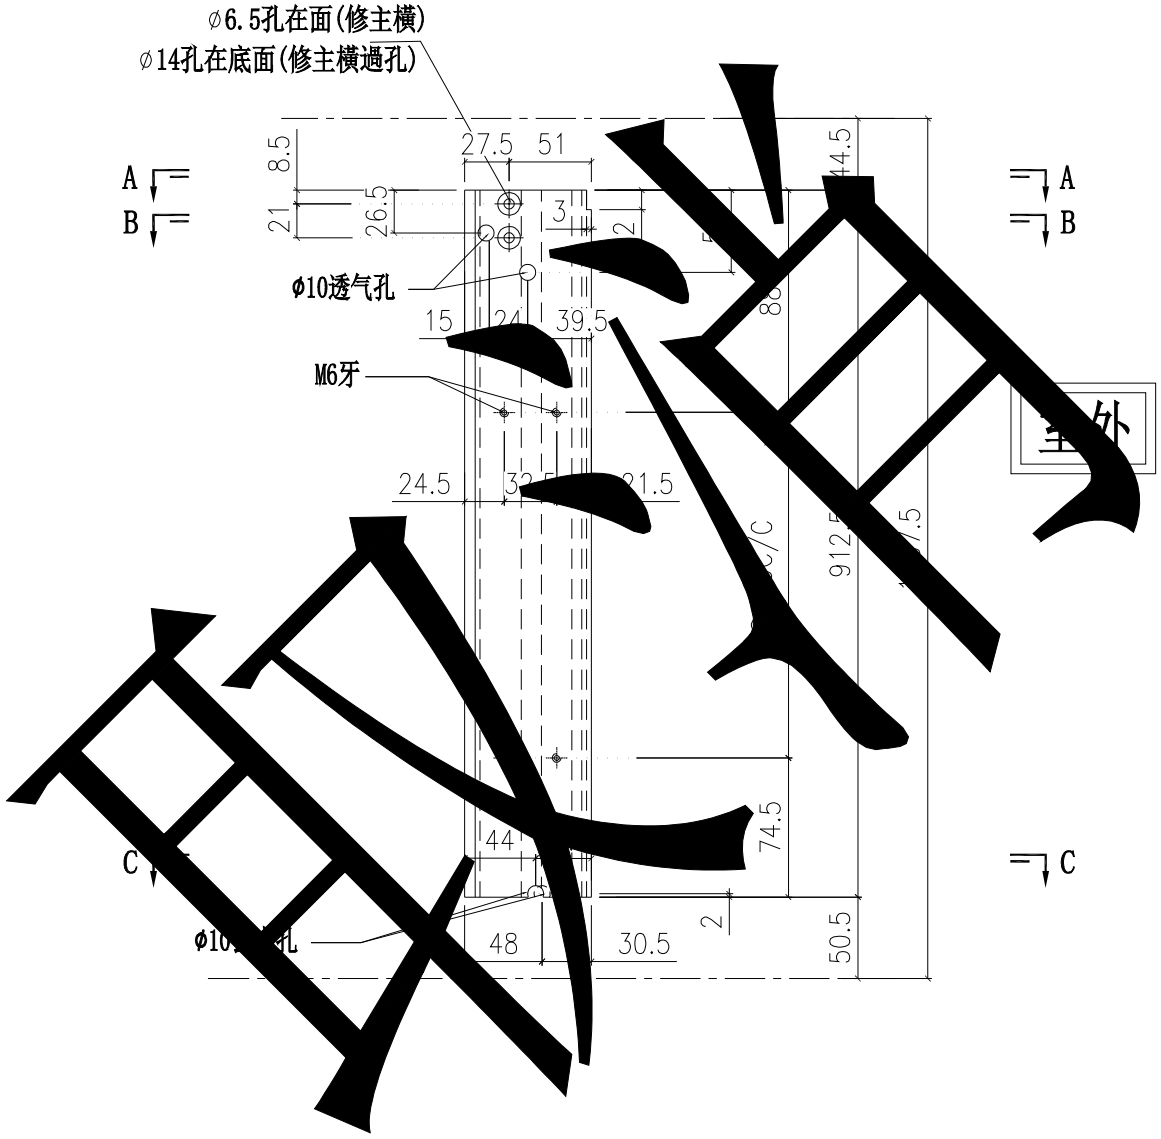

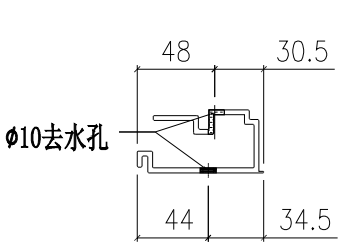

C-C

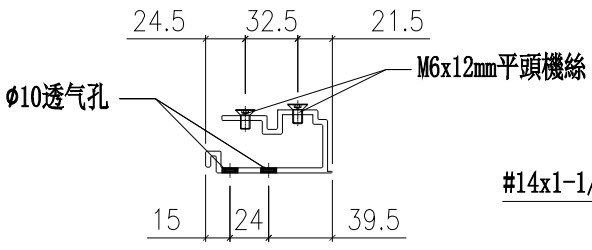

B-B

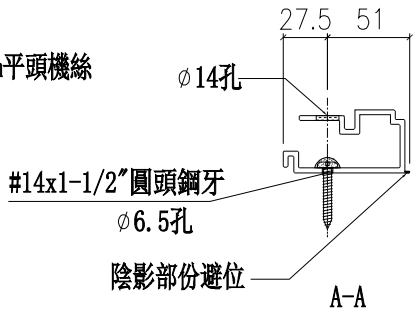

A-A

名稱	單玻骨	制圖	陳俊賢	2022.6.1	修改	取消		
材料	X85987	復核	謝永林	2022.06.28	日期	2022.10.27		
顏色	JMQ213457(三塗)	批準	胡哥		圖號	UN-BM3R		

美特鋁質 有限公司
MIDI Aluminium Fabricator Ltd.

樓層	數量	總數	使用位置	樓層
1	1	1	CW-PTBG41ZL	23F

工程號	J853	地盤	延坪道住宅

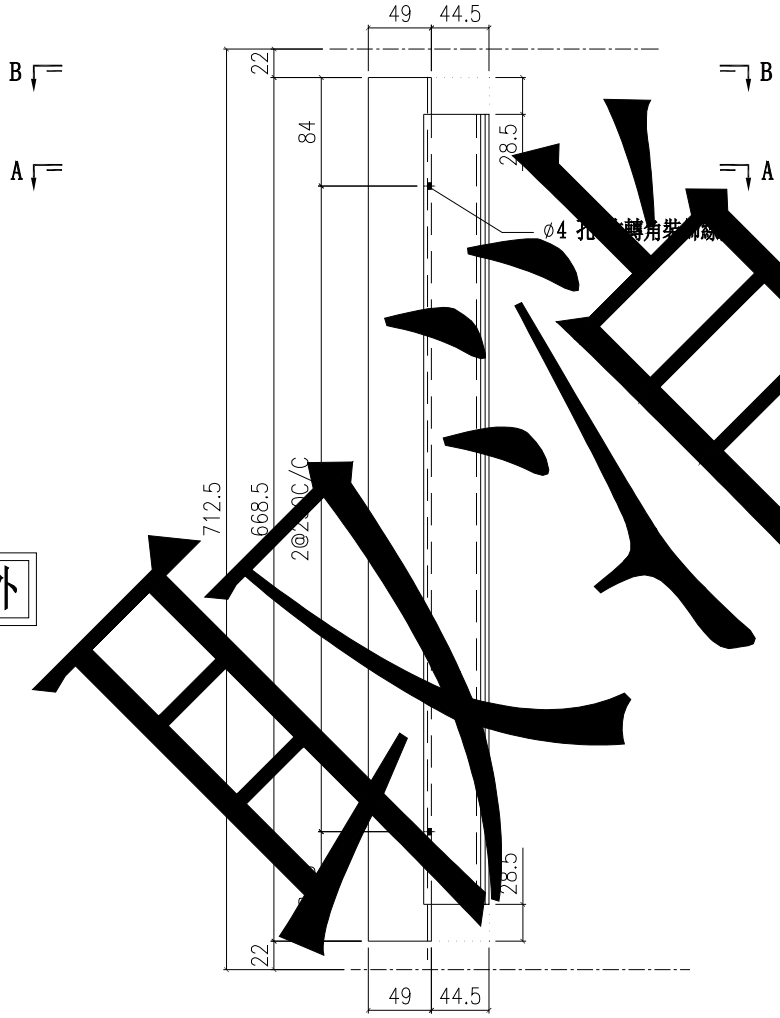

室外

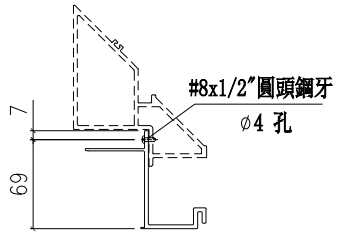

SECTION A-A

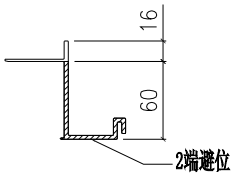

SECTION B-B

名稱	轉角生玻骨(雙玻)	制圖	陳俊賢	2022.6.1	修改	取消		
材料	X85995	復核	謝永林	2022.06.28	日期	22.11.21		
顏色	JMQ213457(三塗)	批準	胡哥		圖號	UN-DM1ZL		

EG-DWG3

美特鋁質 有限公司
MIDI Aluminium Fabricator Ltd.

圖號	層數	數量	總數	樓層	使用位置
CW-PRLMB06fK	1	1	1	5F	J853-SD-CW-4101

工程號	J853	地盤	延坪道住宅

數據表見: CW-PRLMB06fK(2) 新增

節點圖見: CW-PRLMB06fK(1)

修改窗玉編號 A版

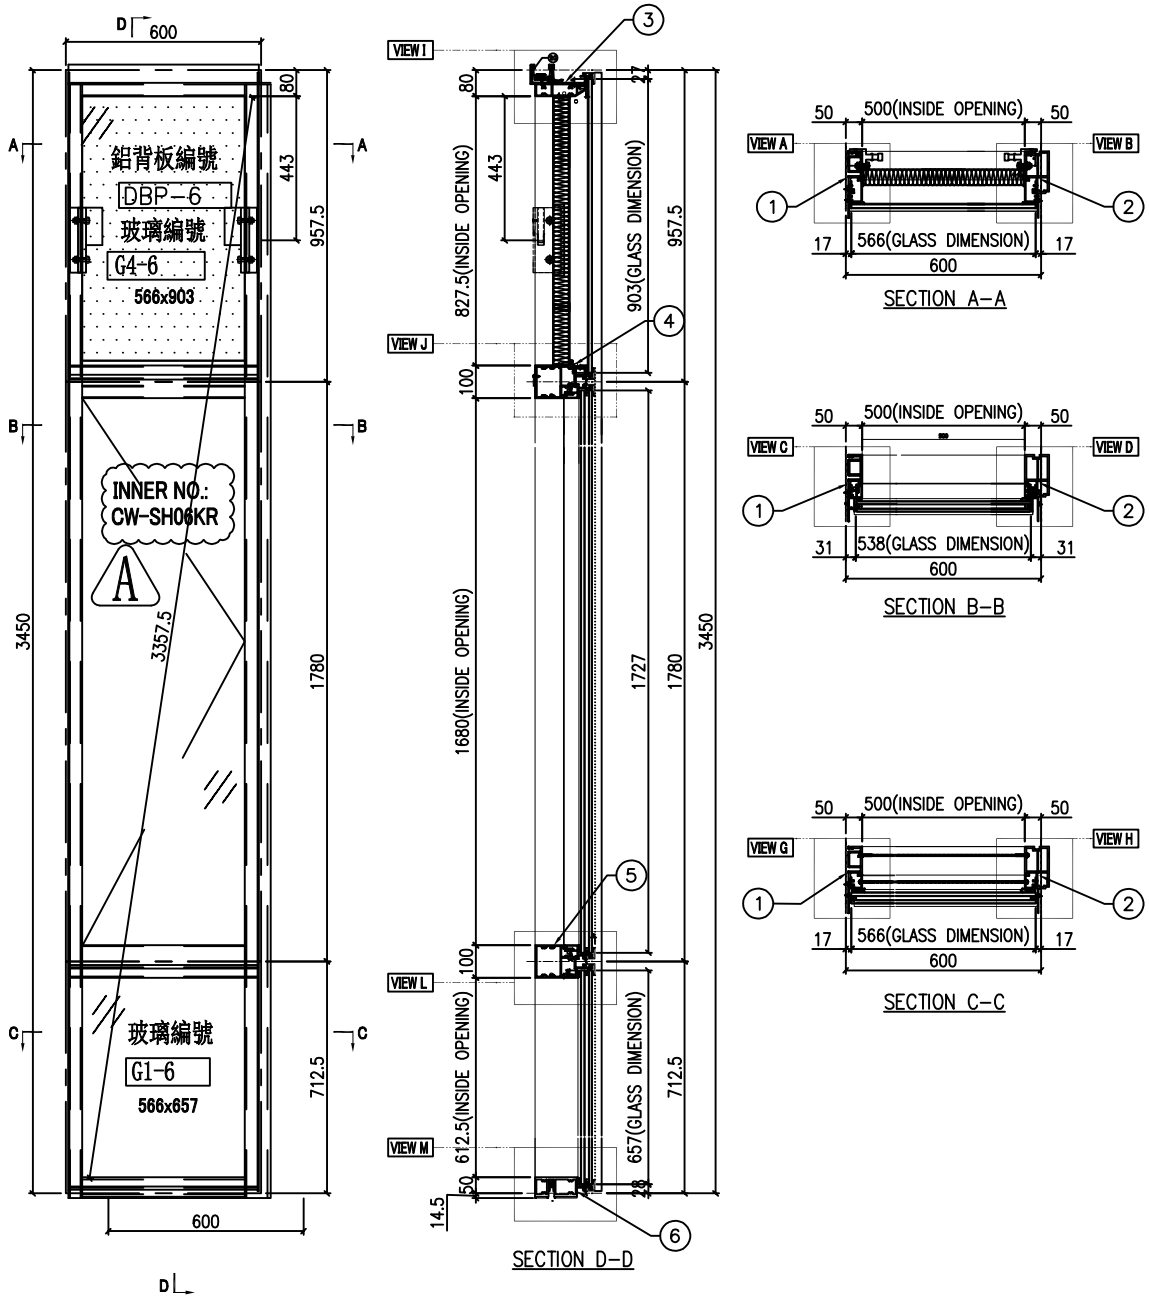

名稱	單元組裝圖	制圖	陳俊賢	2022.6.1	修改	新增	A	
材料		復核	謝永林	2022.6.28	日期	2022.8.13	22.11.19	
顏色	JMQ213457(三塗)	批准	胡哥		圖號	CW-PRLMB06fK		

EG-DWG3

美特鋁質 有限公司
MIDI Aluminium Fabricator Ltd.

圖號	層數	數量	總數	樓層	使用位置
CW-PLLBG06K	1	1	1	5F	J853-SD-CW-4101

工程號	J853	地盤	延坪道住宅

數據表見: CW-PLLBG06K(2) 新增

節點圖見: CW-PLLBG06K(1)

修改窗玉編號A版

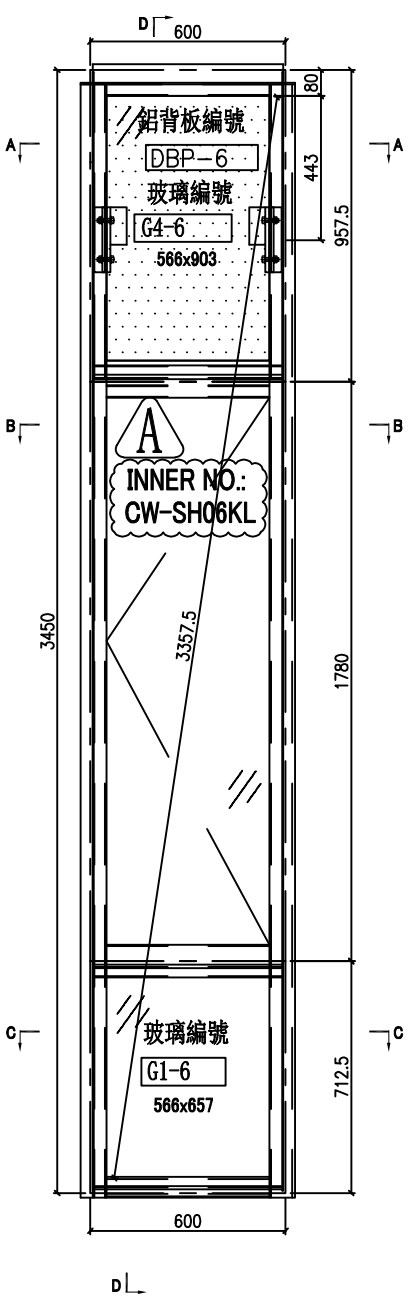

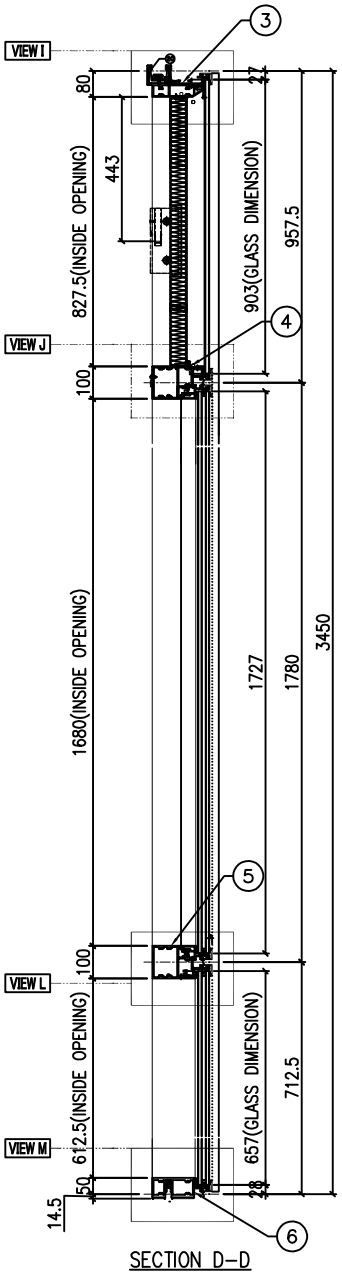

SECTION D-D

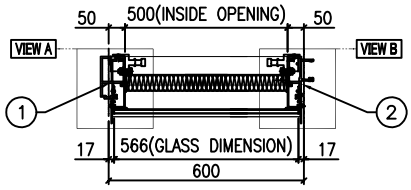

SECTION A-A

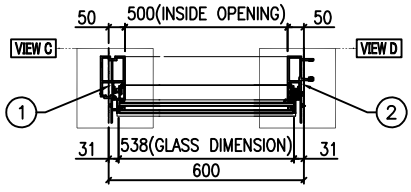

SECTION B-B

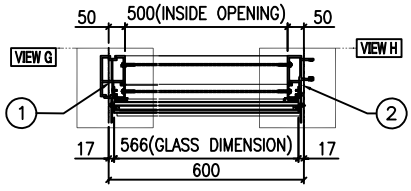

SECTION C-C

名稱	單元組裝圖	制圖	陳俊賢	2022.6.1	修改	新增	A	
材料		復核	謝永林	2022.6.28	日期	2022.8.13	22.11.19	
顏色	JMQ213457(三塗)	批准	胡哥		圖號	CW-PLLBG06K		

EG-DWG3

美特鋁質 有限公司
MIDI Aluminium Fabricator Ltd.

圖號	層數	數量	總數	樓層	使用位置
CW-PLLBG06fK	1	1	1	5F	J853-SD-CW-4101

工程號	J853	地盤	延坪道住宅

數據表見: CW-PLLBG06fK(2) 新增

節點圖見: CW-PLLBG06fK(1)

修改窗玉編號 A版

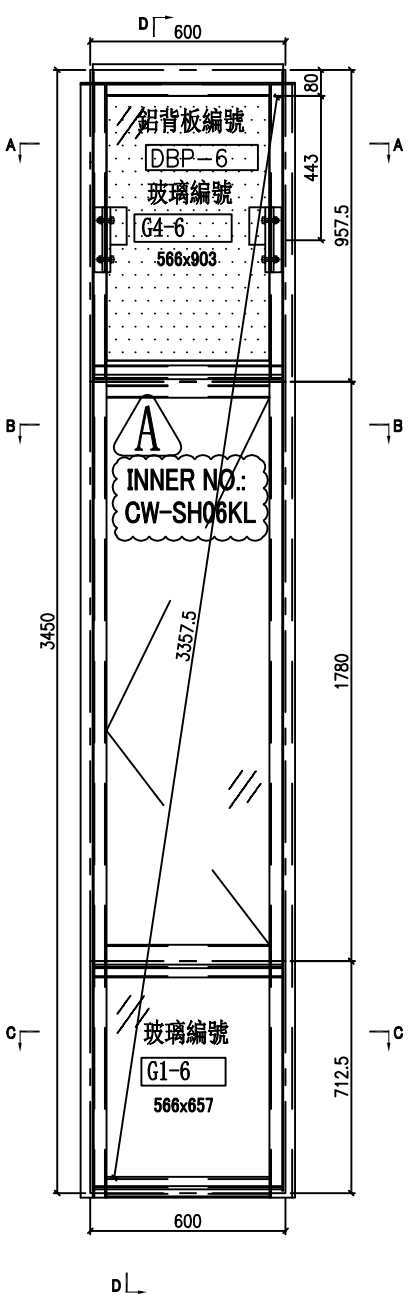

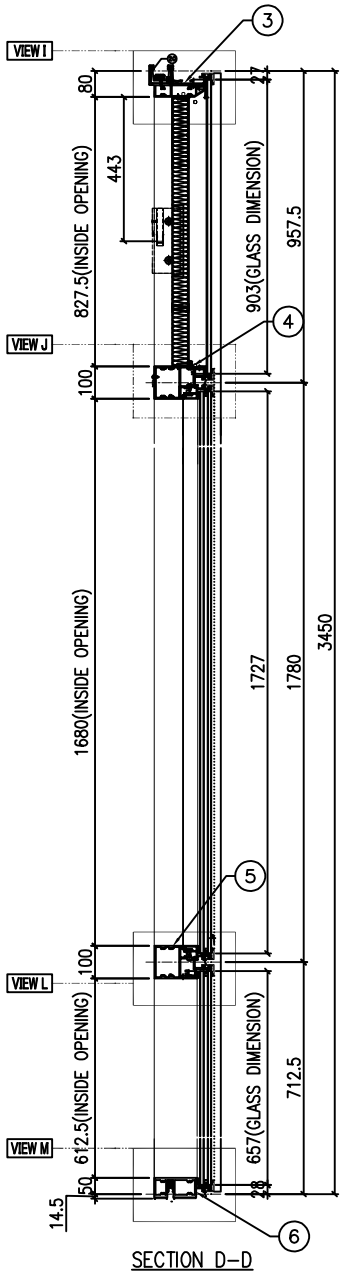

SECTION D-D

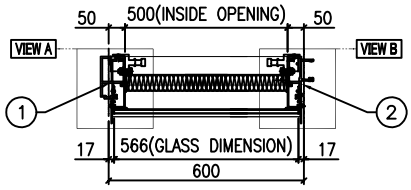

SECTION A-A

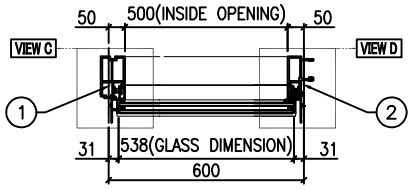

SECTION B-B

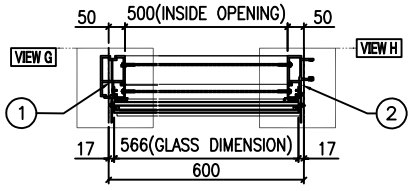

SECTION C-C

名稱	單元組裝圖	制圖	陳俊賢	2022.6.1	修改	新增	A	
材料		復核	謝永林	2022.6.28	日期	2022.8.13	22.11.19	
顏色	JMQ213457(三塗)	批准	胡哥		圖號	CW-PLLBG06fK		

圖號	樓層	數量	總數	L	L1	A	N	x	M	使用位置	樓層
X85982-03L-13X	1	1	1	1017.5	1000	53.5	3	x	292.7	CW-PTMB13X	22F
X85982-03L-20X	1	1	1	817.5	800	53.5	3	x	226.0	CW-PTMB20X	22F

依據EI:5161第九版施工圖修改部分(22/F)結構
新增頂橫料

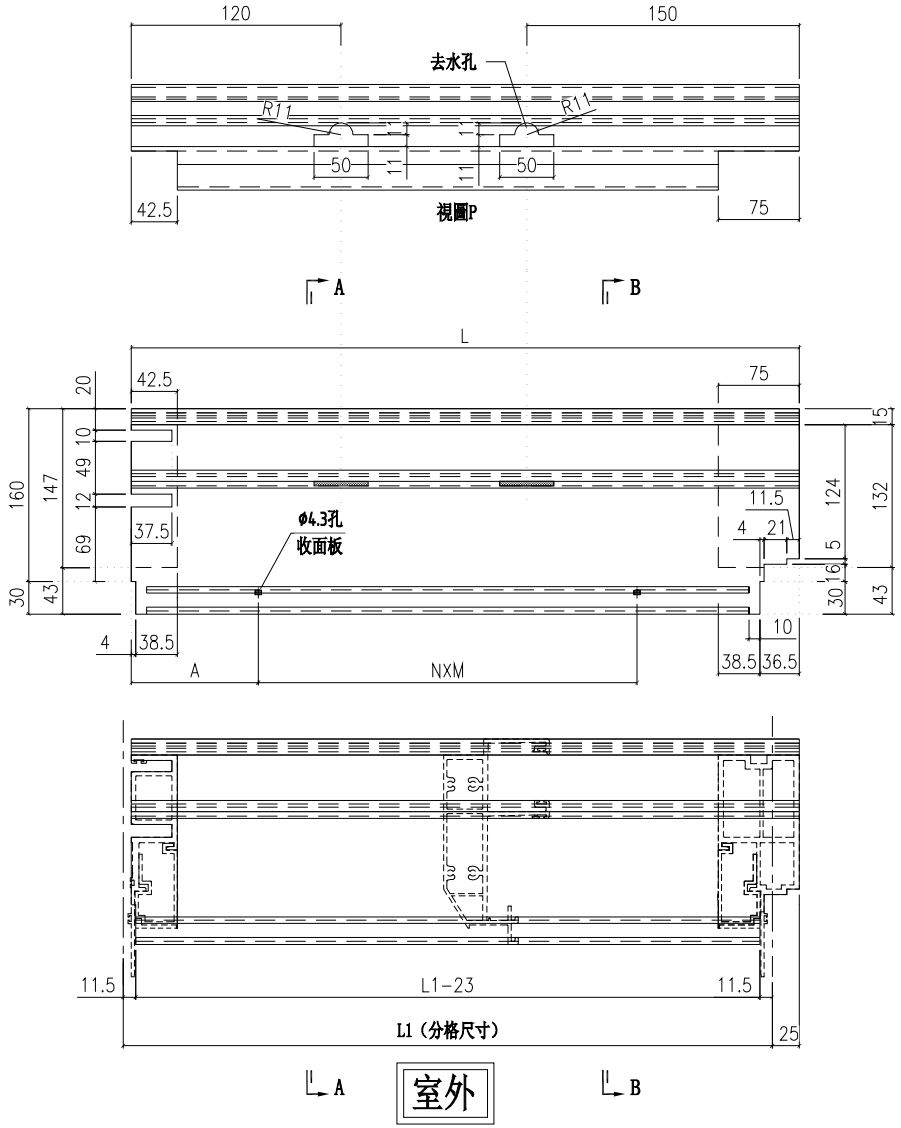

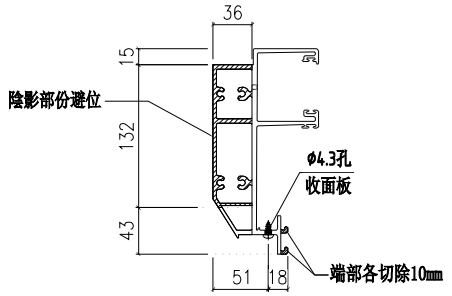

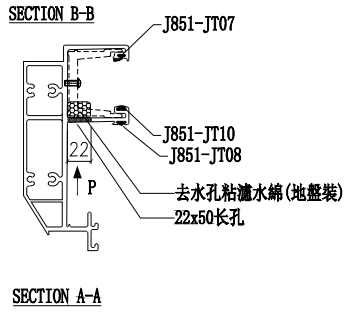

SECTION A-A

美特鋁質 有限公司
MIDI Aluminium Fabricator Ltd.

工程號	J853	地盤	延坪道住宅

名稱	頂橫料	制圖	付吉寧	2022.10.22	修改	新增		
材料	X85982	復核	謝永林	2022.06.28	日期	2022.10.27		
顏色	JMQ213457(三塗)	批準	胡哥		圖號	X85982-03L-13X		

美特鋁質 有限公司
MIDI Aluminium Fabricator Ltd.

工程號	J853	地盤	延坪道住宅

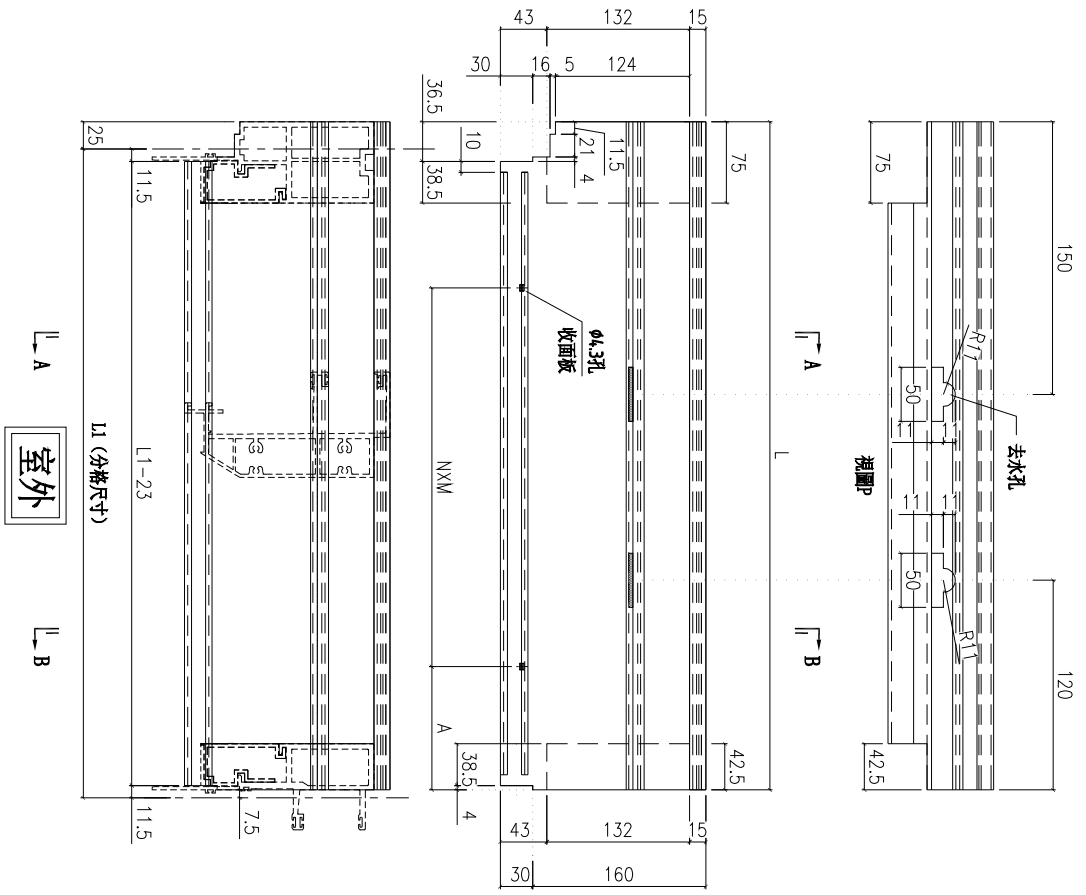

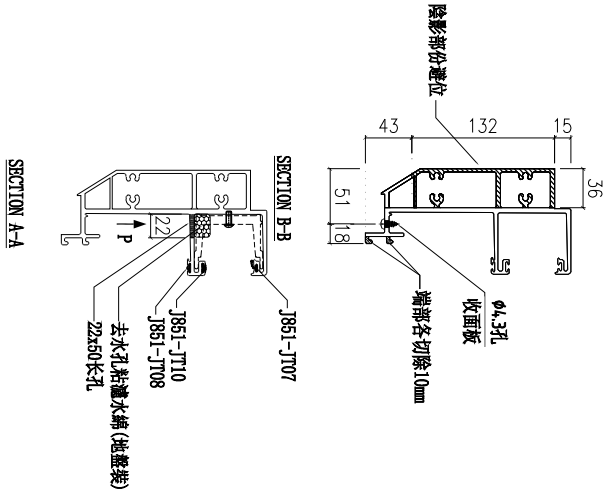

依據EI:5161第九版施工圖修改部分(22/F)結構
新增頂橫料

圖號	樓層	數量	總數	L	L1	A	N	x	M	使用位置	樓層
X85982-03R-13X	1	1	1	1017.5	1000	53.5	3	x	292.7	CW-PTBG13X	22F
X85982-03R-20X	1	1	1	817.5	800	53.5	3	x	226.0	CW-PTBG20X	22F

名稱	頂橫料	制圖	付吉寧	2022.10.22	修改	新增		
材料	X85982	復核	謝永林	2022.06.28	日期	2022.10.27		
顏色	JMQ213457(三塗)	批準	胡哥		圖號	X85982-03R-13X		

美特鋁質 有限公司
MIDI Aluminium Fabricator Ltd.

工程號	J853	地盤	延坪道住宅

圖號	樓層	數量	總數	L	L1	A	N	X	M	使用位置	樓層
X85982-03W-06X	1	1	1	585	600	53.5	1	X	239	CW-PTZMG06X	22F
	1	1	1	585	600	53.5	1	X	239	CW-PTMG06X	22F

依據EI:5161第九版施工圖修改部分(22/F)結構
新增頂橫料

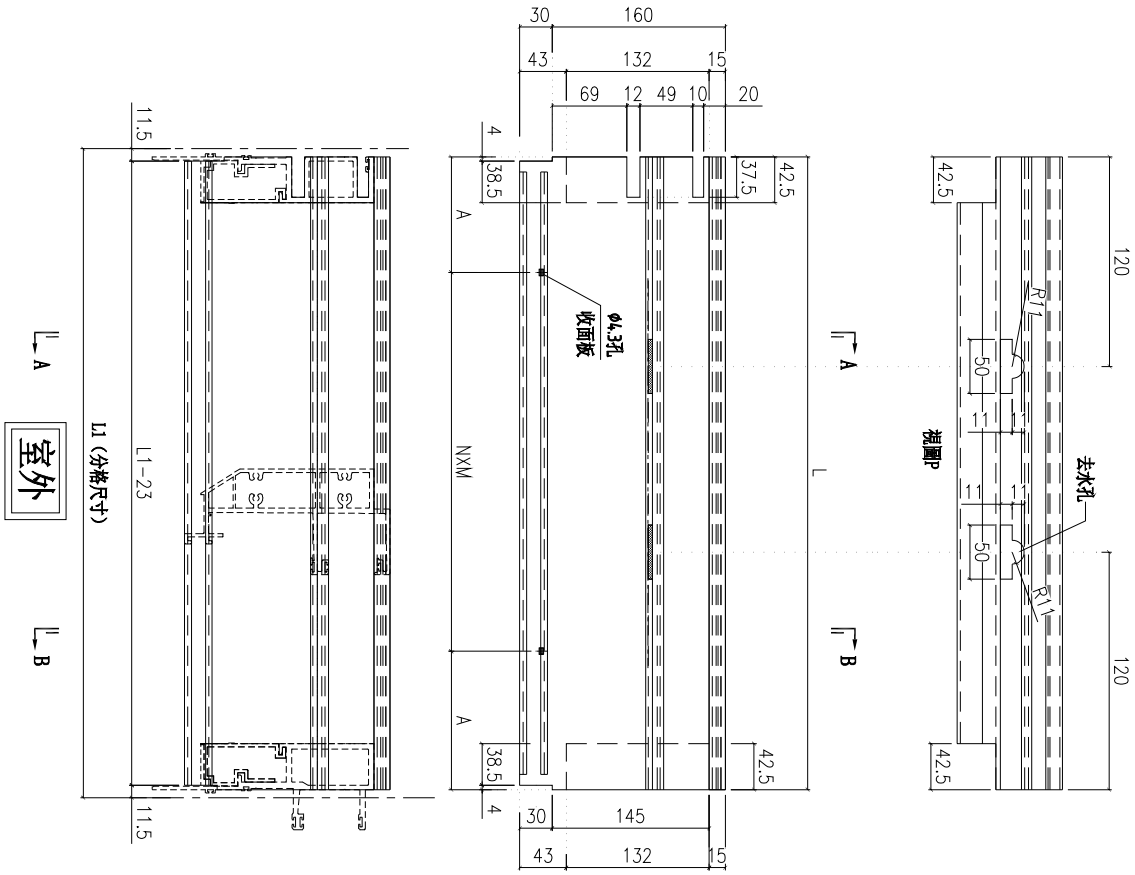

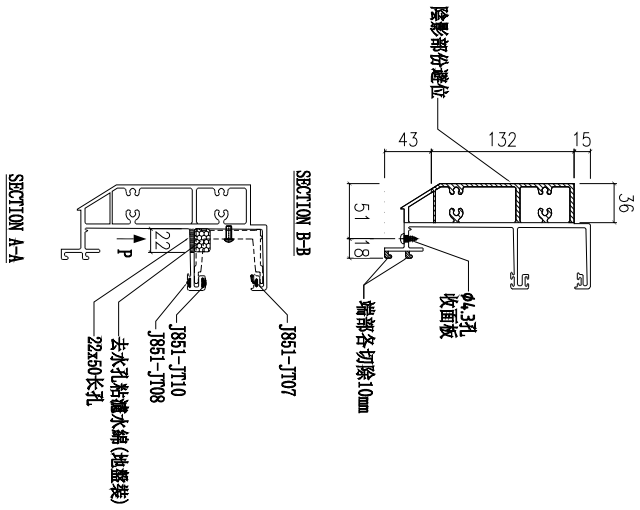

名稱	頂橫料	制圖	付吉寧	2022.10.22	修改	新增		
材料	X85982	復核	謝永林	2022.06.28	日期	2022.10.27		
顏色	JMQ213457(三塗)	批準	胡哥		圖號	X85982-03W-06X		

美特鋁質 有限公司
MIDI Aluminium Fabricator Ltd.

工程號	J853	地盤	延坪道住宅

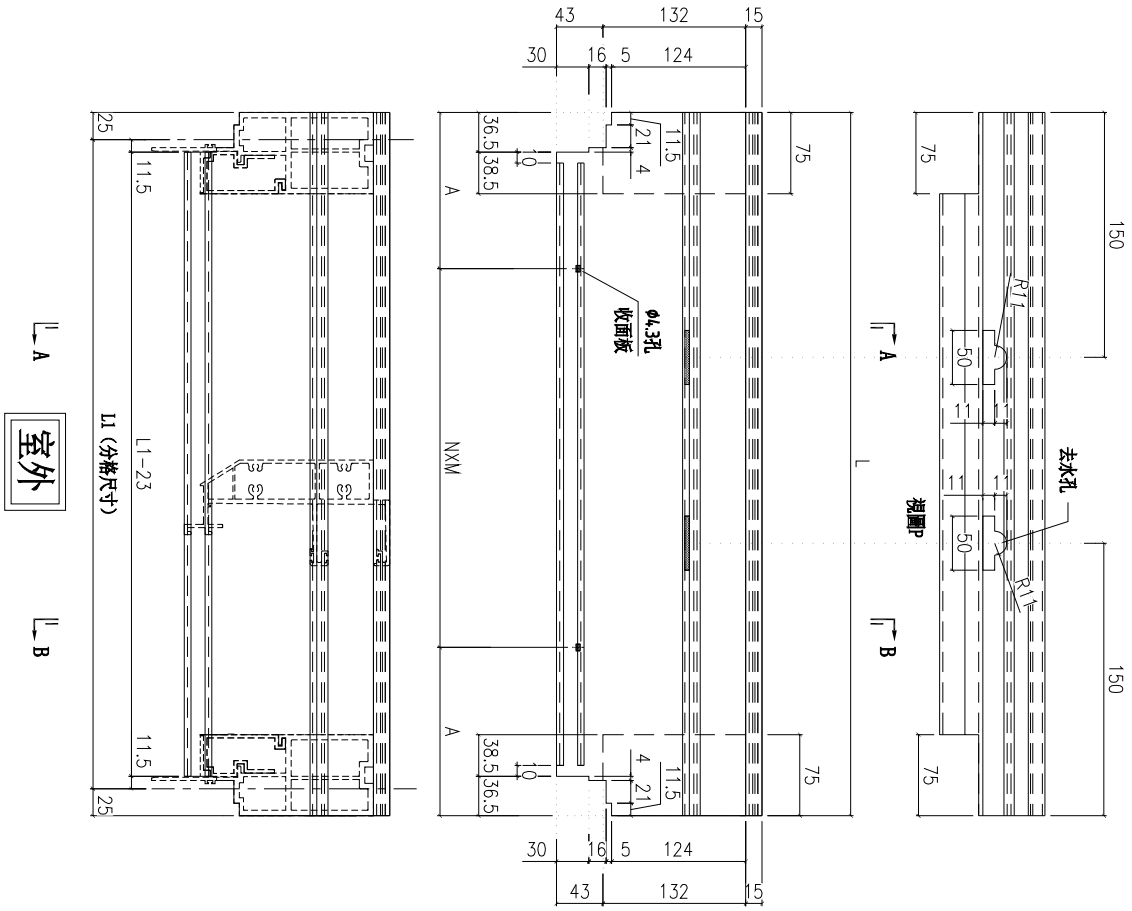

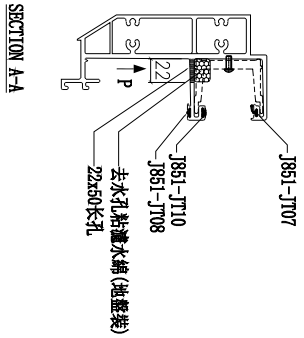

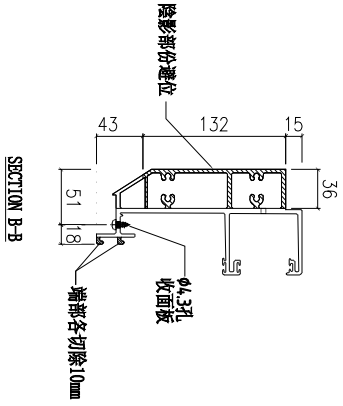

圖號	數量	L	L1	A	N	X	M	使用位置	備註
X85982-03-23X	1	900	850	86	3	X	242.7	CW-PTBB23L	22/F

依據EI:5161第九版施工圖修改22/F結構
新增頂橫料

名稱	頂橫料	制圖	付吉寧	2022.10.22	修改	新增		
材料	X85982	復核	謝永林	2022.06.28	日期	2022.10.27		
顏色	JMQ213457(三塗)	批準	胡哥		圖號	X85982-03-23X		

美特鋁質 有限公司
MIDI Aluminium Fabricator Ltd.

工程號	J853	地盤	延坪道住宅

依據EI:5161第九版施工圖修改22/F結構
新增頂橫料

圖號	數量	L	L1	A	N	X	M	使用位置	樓層
X85982-01L-118X	1	980	962.5	53.5	3	X	280.2	CW-118X	22F

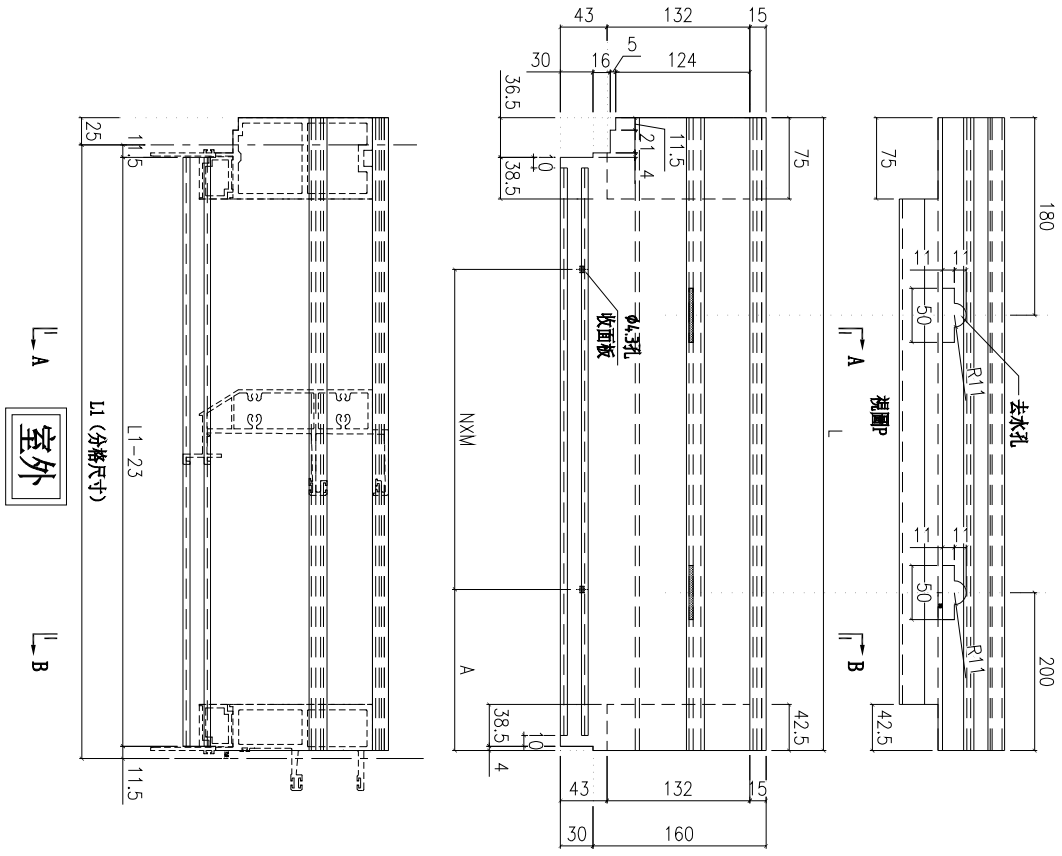

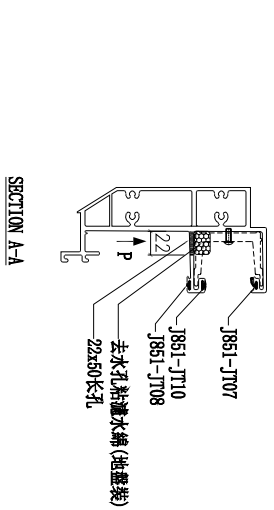

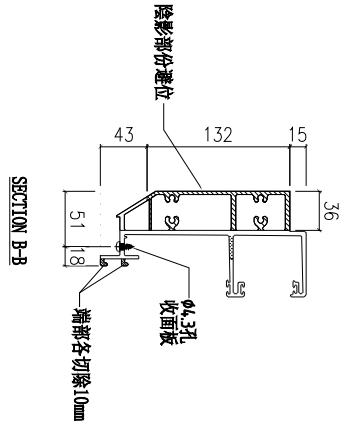

名稱	頂橫料	制圖	付吉寧	2022.10.22	修改	新增		
材料	X85982	復核	謝永林	2022.06.28	日期	2022.10.27		
顏色	JMQ213457(三塗)	批準	胡哥		圖號	X85982-01L-118X		

美特鋁質 有限公司
MIDI Aluminium Fabricator Ltd.

工程號	J853	地盤	延坪道住宅

依據EI:5161第九版施工圖修改22/F結構
新增頂橫料

圖號	數量	L	L1	A	N	X	M	使用位置	樓層
X85982-01R-119X	1	730	712.5	53.5	2	X	295.3	CW-119X	22F

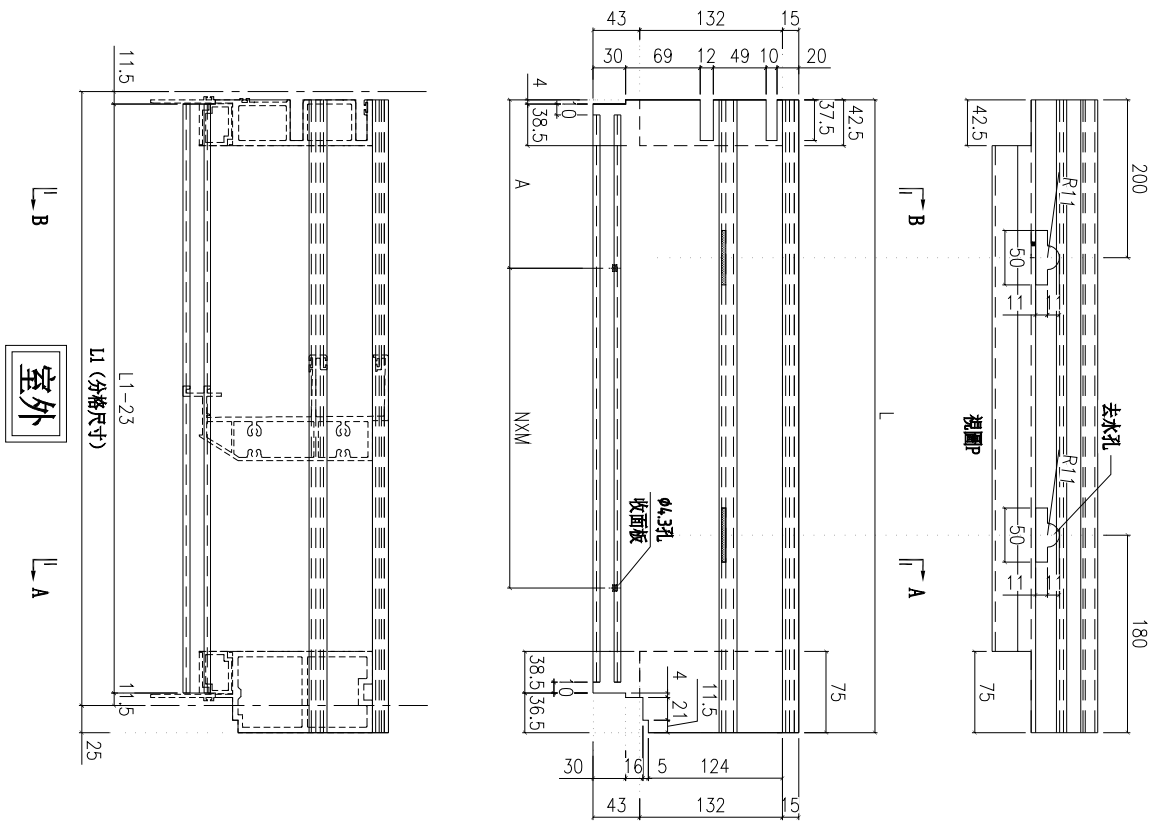

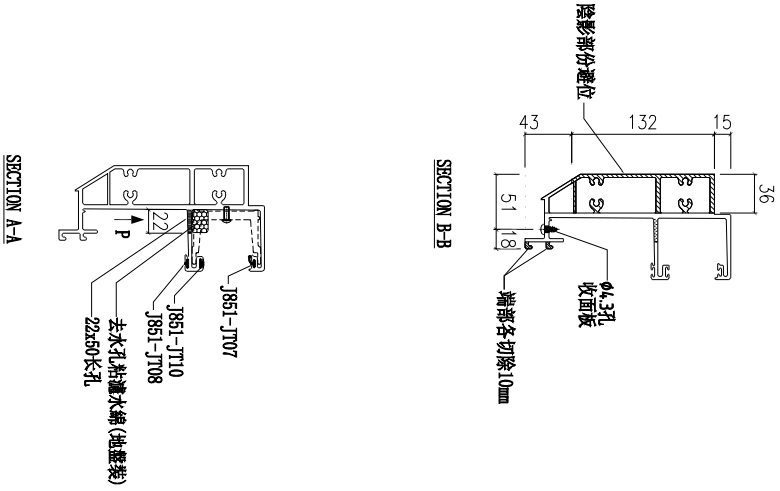

名稱	頂橫料	制圖	付吉寧	2022.10.22	修改	新增		
材料	X85982	復核	謝永林	2022.06.28	日期	2022.10.27		
顏色	JMQ213457(三塗)	批準	胡哥		圖號	X85982-01R-119X		

美特鋁質 有限公司
MIDI Aluminium Fabricator Ltd.

工程號	J853	地盤	延坪道住宅

依據EI:5161第九版施工圖修改22/F結構
新增頂橫料

圖號	橫樓層	數量	總數	L	L1	EQ	N	X	M	使用位置	樓層
X85982-01-107X	1	2	2	1885	1900	53.5	6	X	296.3	CW-107X	22F
X85982-01-114X	1	2	2	1985	2000	53.5	7	X	268.3	CW-114X	22F

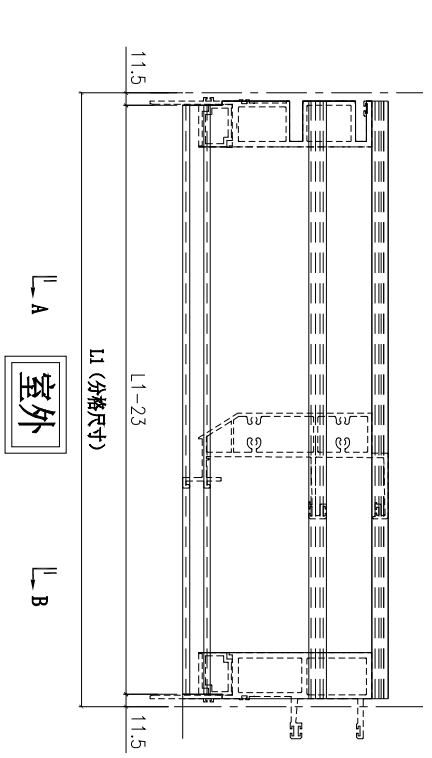

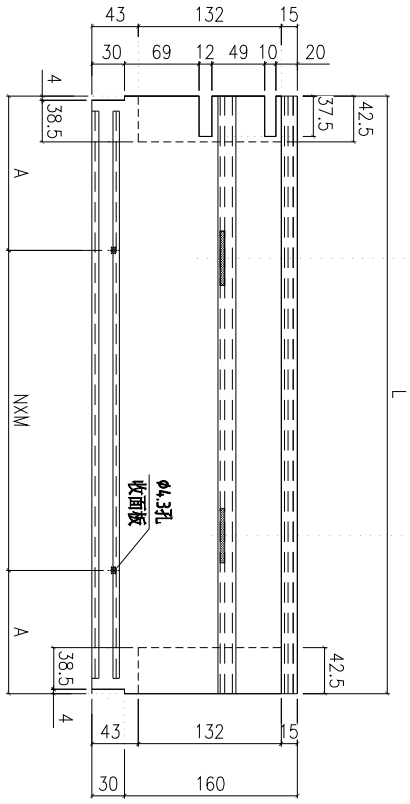

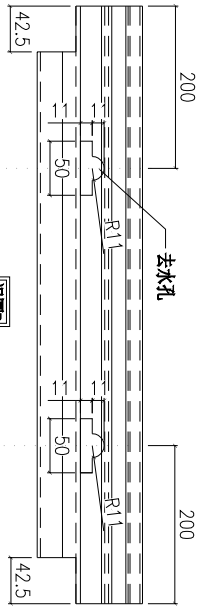

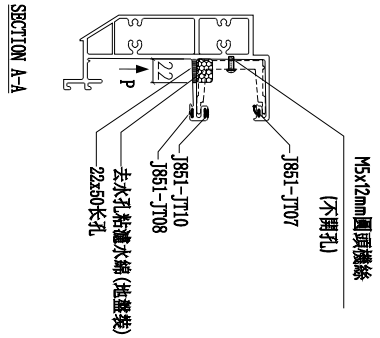

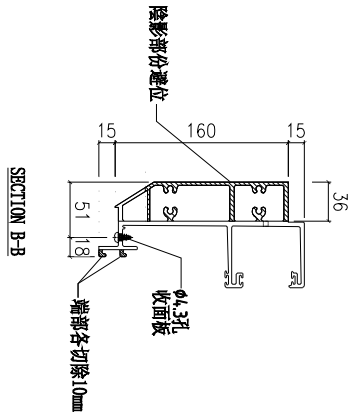

名稱	頂橫料	制圖	付吉寧	2022.10.22	修改	新增		
材料	X85982	復核	謝永林	2022.10.27	日期	2022.10.27		
顏色	JMQ213457(三塗)	批準	胡哥		圖號	X85982-01-107X		

依據EI:5161第九版施工圖修改部分(22/F)結構新增橫料

圖號	樓層	數量	總數	L	L1	EQ	N	X	M	B	N1	x	M1	K	使用位置	樓層
X85984-03-20X	1	1	1	777	800	50.0	2	X	300	49.5	3	x	226.0	240	CW-PTMB20X	22F
	1	1	1	777	800	50.0	2	X	300	49.5	3	x	226.0	240	CW-PTBG20X	22F
X85984-03-13X	1	1	1	977	1000	75.0	3	X	250	49.5	3	x	292.7	240	CW-PTMB13X	22F
	1	1	1	977	1000	75.0	3	X	250	49.5	3	x	292.7	240	CW-PTBG13X	22F
X85984-03-06X	1	1	1	577	600	100.0	1	X	300	49.5	2	x	239.0	165	CW-PTMG06X	22F
	1	1	1	577	600	100.0	1	X	300	49.5	2	x	239.0	165	CW-PTZMG06X	22F
X85984-03-23X	1	1	1	827	850	75.0	2	X	300	49.5	3	x	242.7	240	CW-PTBB23L	22F

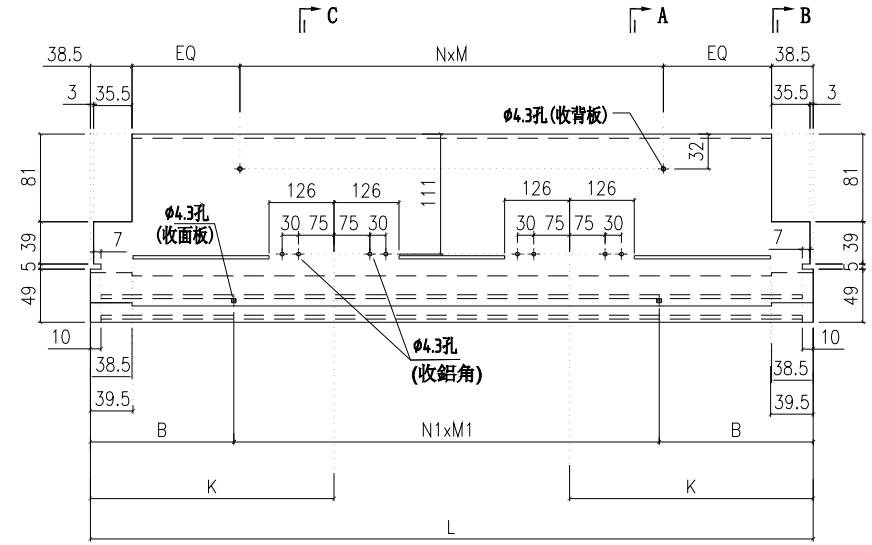

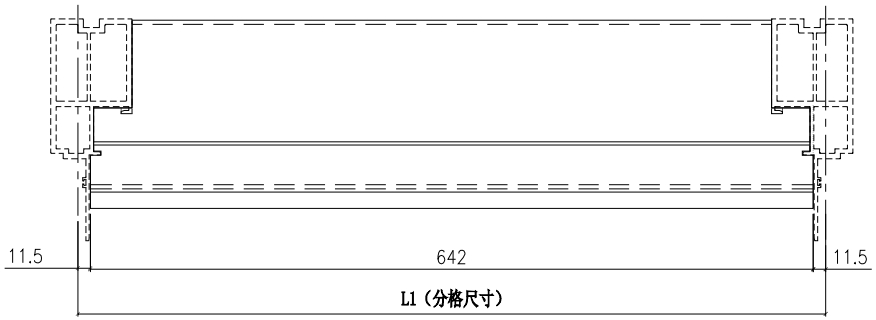

C 室外 A B

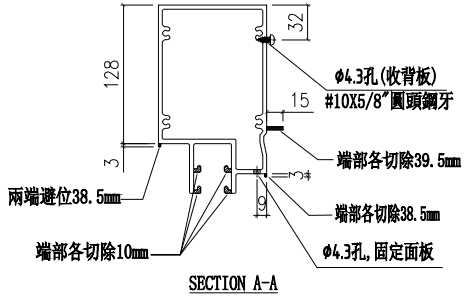

SECTION A-A

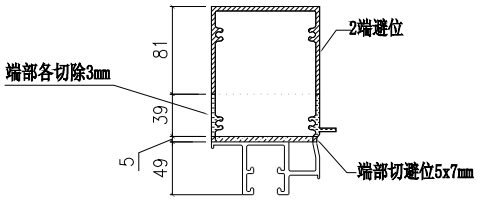

SECTION A-A

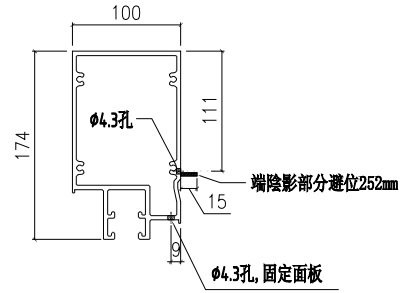

SECTION C-C

美特鋁質 有限公司 MIDI Aluminium Fabricator Ltd.	
工程號	J853
地盤	延坪道住宅

名稱	雙梗中樓	制圖	付吉寧	2022.10.22	新增
材料	X85983	復核	謝永林	2022.10.27	2022.10.27
顏色	JMQ213457(三塗)	批準	胡哥		修改
					日期
					圖號
					X85983-03-20X

依據EI:5161第九版施工圖修改22/F結構
新增橫料

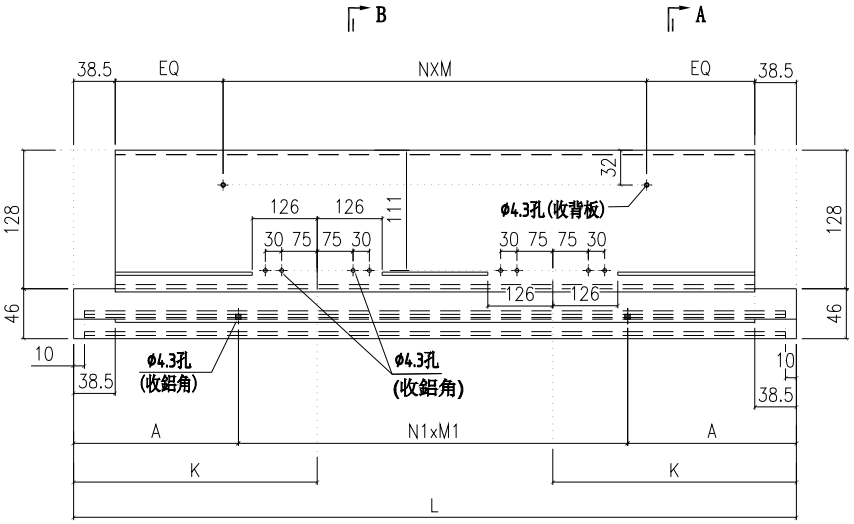

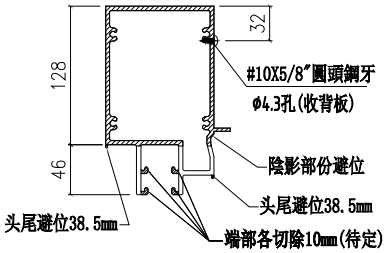

SECTION A-A

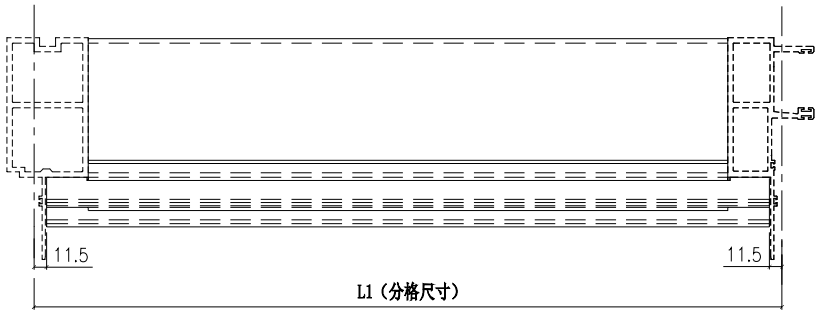

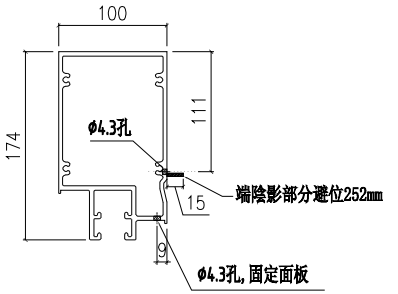

SECTION B-B

室外

圖號	樓層	數量	總數	L	L1	EQ	N	X	M	A	N1	X	M1	K	使用位置	樓層
X85983-01-107X	1	2	2	1877	1900	150.0	5	X	300	49.5	6	X	296.3	500	CW-107X	22F
X85983-01-114X	1	2	2	1977	2000	50.0	6	X	300	49.5	7	X	268.3	500	CW-114X	22F
X85983-01-118X	1	1	1	939.5	962.5	131.3	2	X	300	49.5	3	X	280.2	240	CW-118X	22F
X85983-01-119X	1	1	1	689.5	712.5	56.3	2	X	250	49.5	2	X	295.3	196	CW-119X	22F

美特鋁質 有限公司
MIDI Aluminium Fabricator Ltd.

工程號	J853	地盤	延坪道住宅

名稱	雙梗中樓	制圖	付吉寧	2022.10.22	新增
材料	X85983	復核	謝永林	2022.10.27	2022.10.27
顏色	JMQ213457(三塗)	批準	胡哥		

修改	日期	圖號
		X85983-01-107X

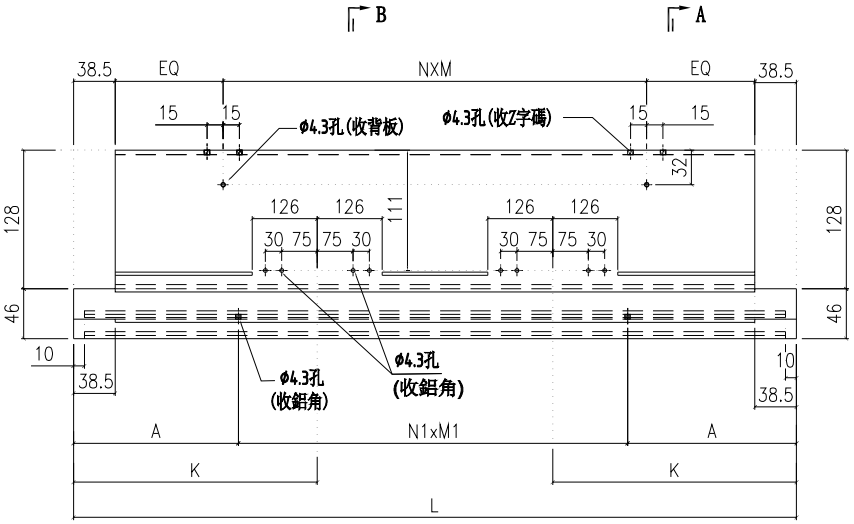

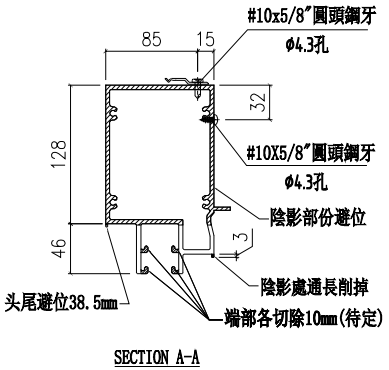

SECTION A-A

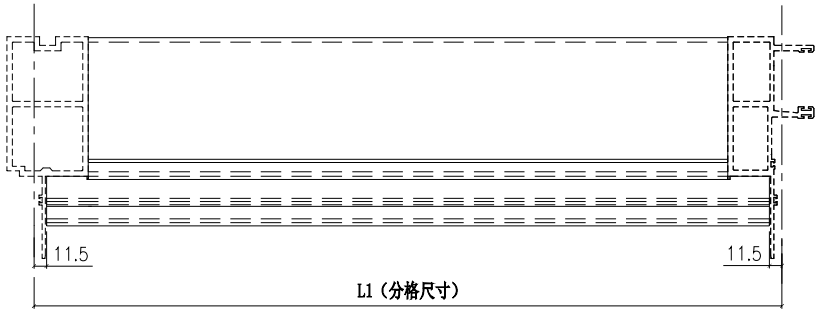

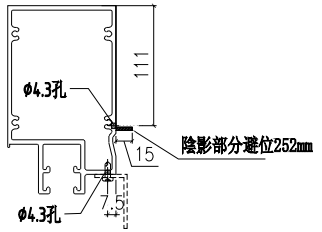

SECTION B-B

室外

依據EI:5161第九版施工圖修改22/F結構
新增橫料

圖號	樓層	數量	總數	L	L1	EQ	N	X	M	A	N1	X	M1	K	使用位置	樓層
X85983-01-107X	1	2	2	1877	1900	150.0	5	X	300	150.0	5	X	300	500	CW-107X	22F
X85983-01-114X	1	2	2	1977	2000	50.0	6	X	300	50.0	6	X	300	500	CW-114X	22F
X85983-01-118X	1	1	1	939.5	962.5	131.3	2	X	300	131.3	2	X	300	240	CW-118X	22F
X85983-01-119X	1	1	1	689.5	712.5	56.3	2	X	250	56.3	2	X	250	196	CW-119X	22F

美特鋁質 有限公司
MIDI Aluminium Fabricator Ltd.

工程號	J853
地盤	延坪道住宅

名稱	雙梗中樓	制圖	付吉寧	2022.10.22	修改
材料	X85983	復核	謝永林	2022.10.27	日期
顏色	JMQ213457(三塗)	批準	胡哥		圖號

	新增	
	2022.10.27	
		X85983-01-107Y

依據EI:5161第九版施工圖修改部分(22/F)結構新增橫料

圖號	樓層	數量	總數	L	L1	N	X	M	EQ	B	N1	x	M1	A	K	使用位置	樓層
X85984-03-20X	1	1	1	777	800	2	X	300	50.0	88.5	2	x	300	181.5	240	CW-PTMB20X	22F
	1	1	1	777	800	2	X	300	50.0	88.5	2	x	300	181.5	240	CW-PTBG20X	22F
X85984-03-13X	1	1	1	977	1000	3	X	250	75.0	38.5	3	x	300	181.5	240	CW-PTMB13X	22F
	1	1	1	977	1000	3	X	250	75.0	38.5	3	x	300	181.5	240	CW-PTBG13X	22F
X85984-03-06X	1	1	1	577	600	1	X	300	100.0	138.5	1	x	300	181.5	165	CW-PTMG06X	22F
	1	1	1	577	600	1	X	300	100.0	138.5	1	x	300	181.5	165	CW-PTZMG06X	22F
X85984-03-23X	1	1	1	827	850	2	X	300	75.0	113.5	2	x	300	181.5	240	CW-PTBB23L	22F

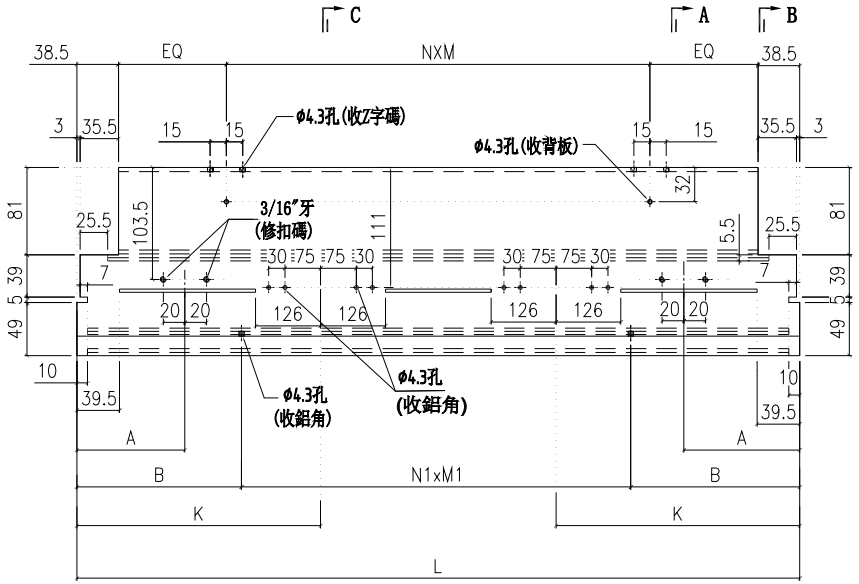

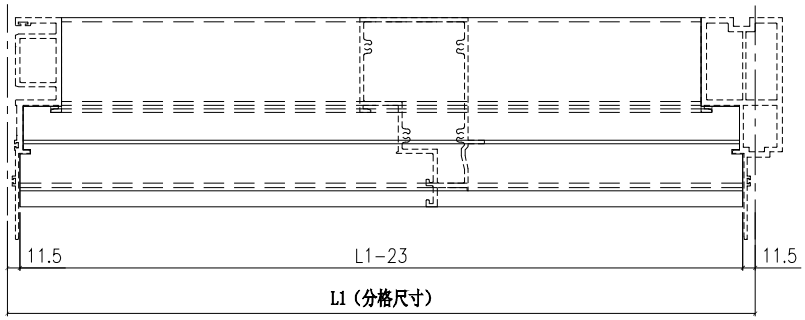

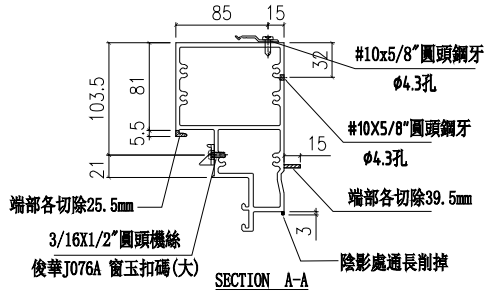

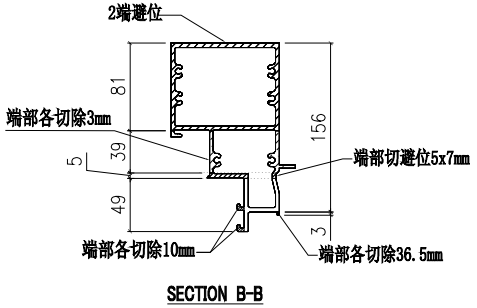

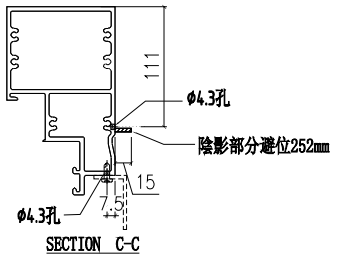

室外

美特鋁質 有限公司
MIDI Aluminium Fabricator Ltd.

工程號	J853	地盤	延坪道住宅

名稱	上梗下生中橫	制圖	付吉寧	2022.10.22	修改	新增	2022.10.27	圖號	X85984-03-20X
材料	X85984	復核	謝永林	2022.10.27	日期				
顏色	JMQ213457(三塗)	批準	胡哥						

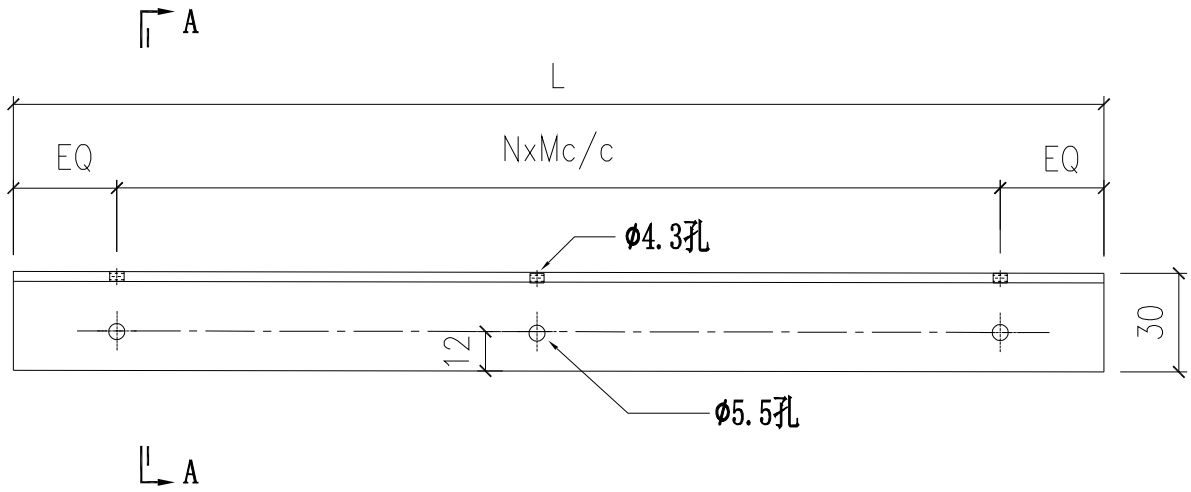

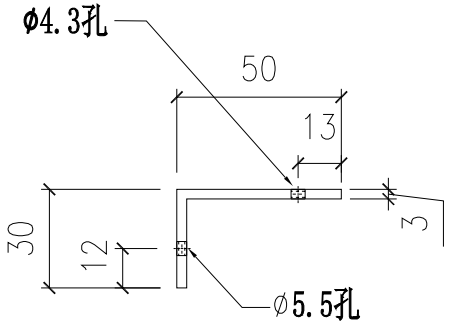

SECTION A-A

美特鋁質 有限公司
MIDI Aluminium Fabricator Ltd.

工程號	J853	地盤	延坪道住宅

安裝示意圖

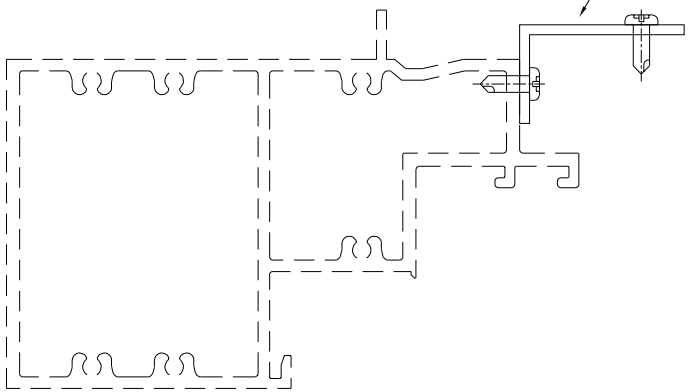

物料編號	樓層	數量	總數	L	EQ	N	x	M	使用位置	樓層
UN-LJ-20	1	1	1	778	89	2	x	300	CW-PTMB20X	22F
	1	1	1	778	89	2	x	300	CW-PTBG20X	22F
UN-LJ-13	1	1	1	978	39	3	x	300	CW-PTMB13X	22F
	1	1	1	978	39	3	x	300	CW-PTBG13X	22F
UN-LJ-06	1	1	1	578	139	1	x	300	CW-PTMG06X	22F
	1	1	1	578	139	1	x	300	CW-PTZMG06X	22F
UN-LJ-23	1	1	1	828	114	2	x	300	CW-PTBB23L	22F
UN-LJ-107	1	2	2	1878	150.5	5	X	300	CW-107X	22F
UN-LJ-114	1	2	2	1978	50.5	6	X	300	CW-114X	22F
UN-LJ-118	1	1	1	940.5	131.8	2	X	300	CW-118X	22F
UN-LJ-119	1	1	1	690.5	56.8	2	X	250	CW-119X	22F
	合計:		13							

修改	新增		
日期	2022.10.27		
圖號	UN-LJ-20		

制圖	付吉寧	2022.10.22
復核	謝永林	2022.10.27
批準	胡哥	

名稱	50*30*3mm鋁角
材料	-
顏色	鉻化

美特鋁質 有限公司
MIDI Aluminium Fabricator Ltd.

工程號	J853	地盤	延坪道住宅

樓層	數量	總數	使用位置	樓層
1	2	2	CW-PTMB20X	22F
1	2	2	CW-PTBG20X	22F
1	2	2	CW-PTMB13X	22F
1	2	2	CW-PTBG13X	22F
1	2	2	CW-PTMG06X	22F
1	2	2	CW-PTZMG06X	22F
1	2	2	CW-PTBB23L	22F
2	2	4	CW-107X	22F
2	2	4	CW-114X	22F
1	2	2	CW-118X	22F
1	2	2	CW-119X	22F
合計：		26		

安裝示意圖

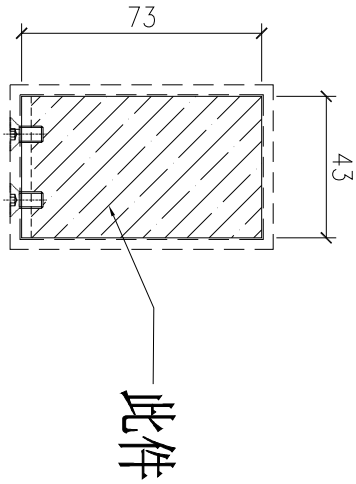

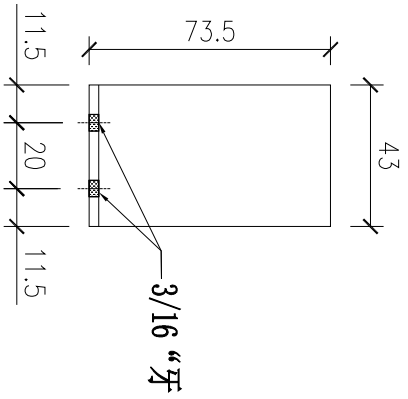

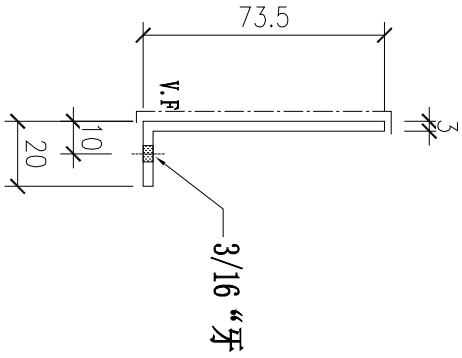

名稱	封口鋁角	制圖	付吉寧	2022.10.22	修改	新增		
材料	JM0030	復核	謝永林	2022.10.27	日期	2022.10.27		
顏色	JMQ213457(三塗)	批準	胡哥		圖號	UN-DJ-20		

圖號	樓層	數量	總數	L	EQ	N	x	M	使用位置	樓層
UN-LT-20	1	1	1	778	89	2	x	300	CW-PTMB20X	22F
	1	1	1	778	89	2	x	300	CW-PTBG20X	22F
UN-LT-13	1	1	1	978	39	3	x	300	CW-PTMB13X	22F
	1	1	1	978	39	3	x	300	CW-PTBG13X	22F
UN-LT-06	1	1	1	578	139	1	x	300	CW-PTMG06X	22F
	1	1	1	578	139	1	x	300	CW-PTZMG06X	22F
UN-LT-23	1	1	1	828	114	2	x	300	CW-PTBB23L	22F
UN-LT-107	1	2	2	1878	150.5	5	X	300	CW-107X	22F
UN-LT-114	1	2	2	1978	50.5	6	X	300	CW-114X	22F
UN-LT-118	1	1	1	940.5	131.8	2	X	300	CW-118X	22F
UN-LT-119	1	1	1	690.5	56.8	2	X	250	CW-119X	22F
	合計:		13							

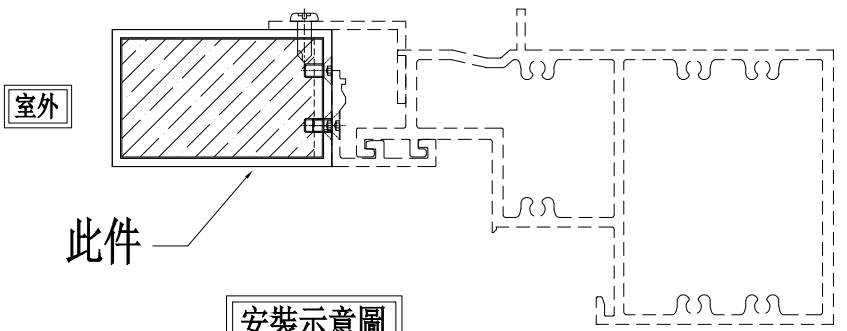

安裝示意圖

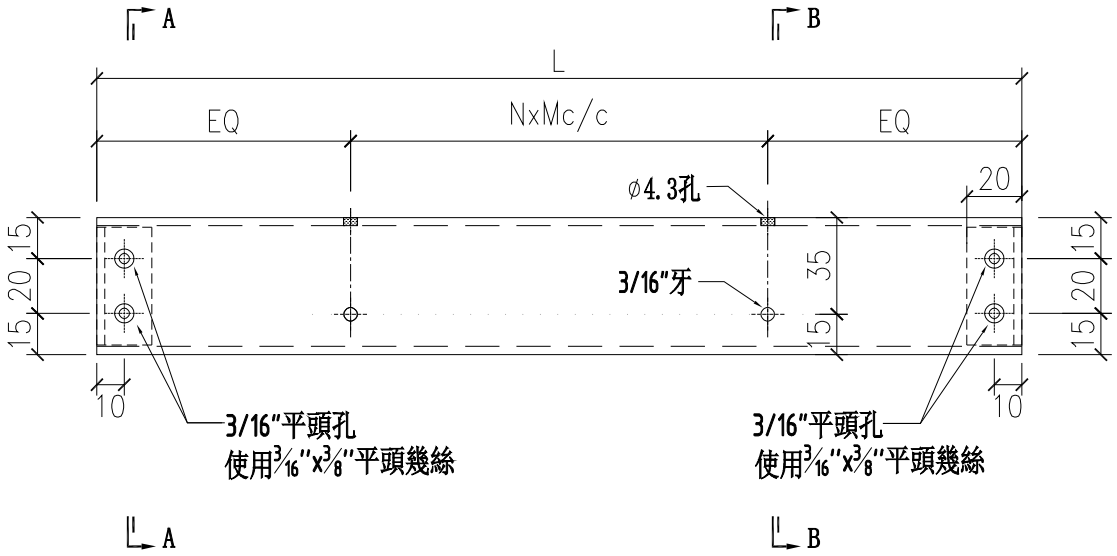

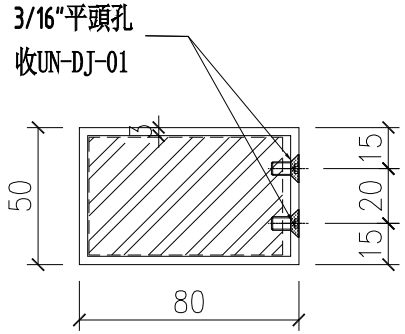

SECTION A-A

室外

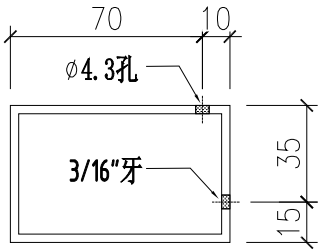

SECTION B-B

修改	日期	圖號
新增	2022.10.27	UN-LT-20

制圖	付吉寧	2022.10.22	
復核	謝永林	2022.10.27	
批準	胡哥		

名稱	裝飾鋁通
材料	JM3054
顏色	JMQ213457(三塗)

工程號	J853	地盤	延坪道住宅

美特鋁質 有限公司
MIDI Aluminium Fabricator Ltd.

物料編號	樓層	數量	總數	L	L1	EQ	N	x	M	使用位置	樓層
X85989-01-107X	1	2	2	1878	1900	150.5	5	X	300	CW-107X	22F
X85989-01-114X	1	2	2	1978	2000	50.5	6	X	300	CW-114X	22F
X85989-01-118X	1	1	1	940.5	962.5	131.8	2	X	300	CW-118X	22F
X85989-01-119X	1	1	1	690.5	712.5	56.8	2	X	250	CW-119X	22F
X85989-03-20X	1	1	1	778	800	89	2	x	300	CW-PTMB20X	22F
	1	1	1	778	800	89	2	x	300	CW-PTBG20X	22F
X85989-03-13X	1	1	1	978	1000	39	3	x	300	CW-PTMB13X	22F
X85989-03-13X	1	1	1	978	1000	39	3	x	300	CW-PTBG13X	22F
X85989-03-06X	1	1	1	578	600	139	1	x	300	CW-PTMG06X	22F
	1	1	1	578	600	139	1	x	300	CW-PTZMG06X	22F
X85989-03-23X	1	1	1	828	850	114	2	x	300	CW-PTBB23L	22F

室外

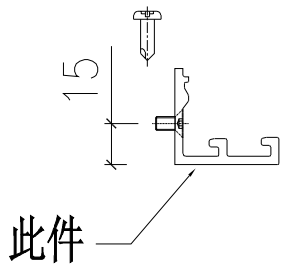

安裝示意圖

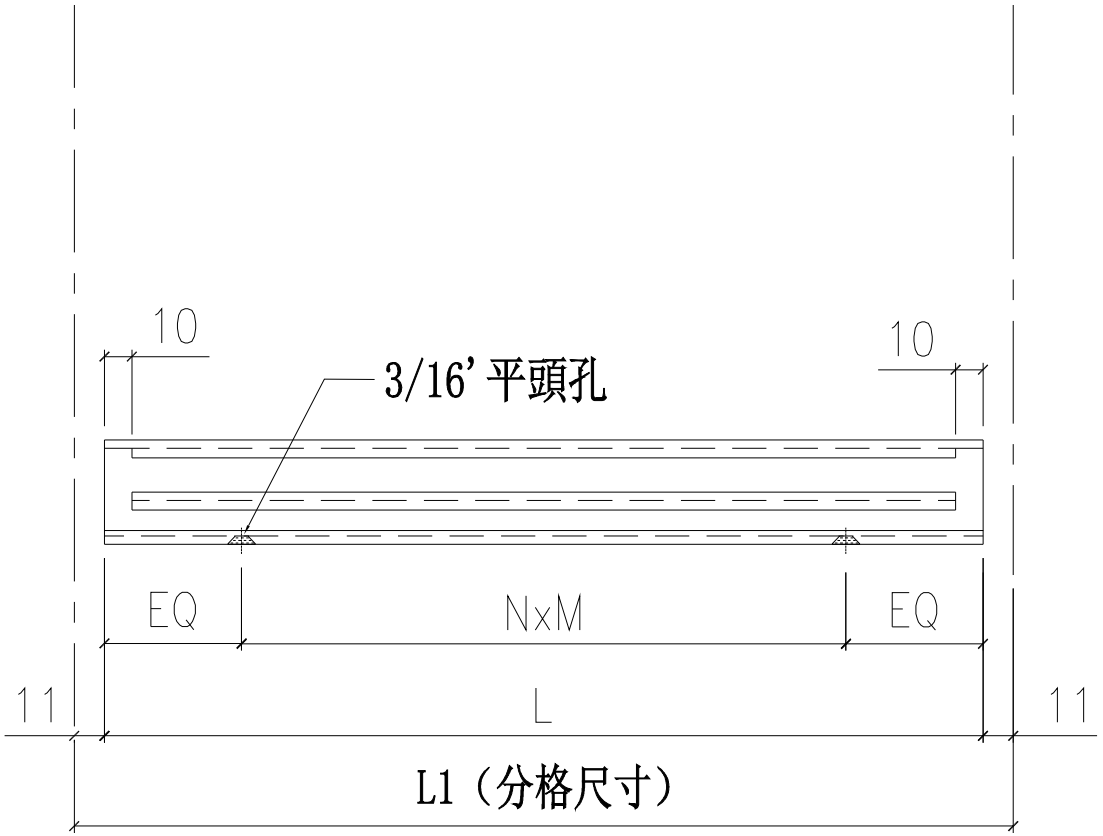

室外

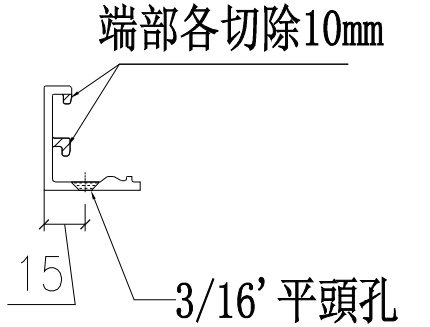

美特鋁質 有限公司 MIDI Aluminium Fabricator Ltd.			
工程號	J853	地盤	延坪道住宅

修改	新增		
日期	2022.10.27		
圖號	X85989-01-107X		

制圖	付吉寧	2022.10.22	
復核	謝永林	2022.10.27	
批準	胡哥		

名稱	扣蓋加工圖
材料	X85989
顏色	JMQ213457(三塗)

美特鋁質 有限公司
MIDI Aluminium Fabricator Ltd.

工程號	J853	地盤	延坪道住宅

單元數	數量	總數	使用位置	樓層
2	4	8	CW-PTMB20X	22F
2	4	8	CW-PTBG20X	22F
2	4	8	CW-PTMB13X	22F
2	4	8	CW-PTBG13X	22F
2	4	8	CW-PTMG06X	22F
2	4	8	CW-PTZMG06X	22F
2	4	8	CW-PTBB23L	22F
4	4	16	CW-107X	22F
4	4	16	CW-114X	22F
2	4	8	CW-118X	22F
2	4	8	CW-119X	22F
合計:	104			

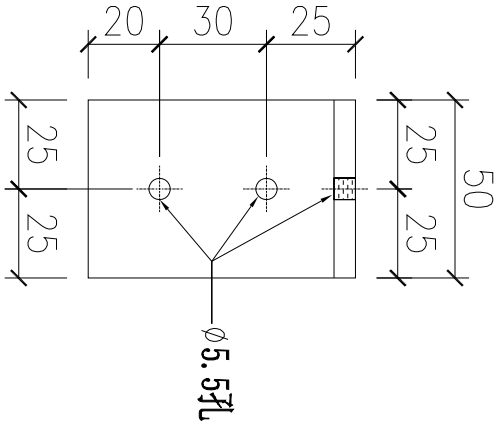

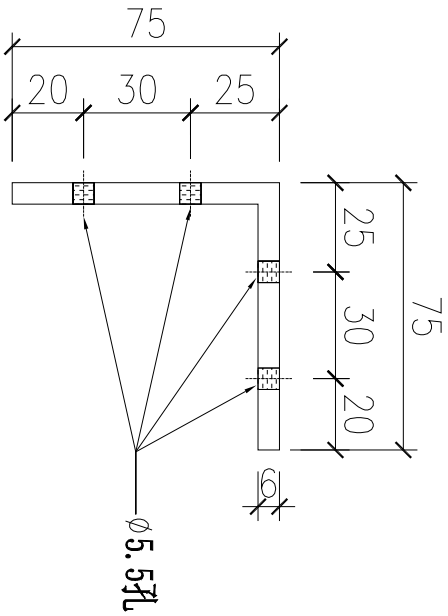

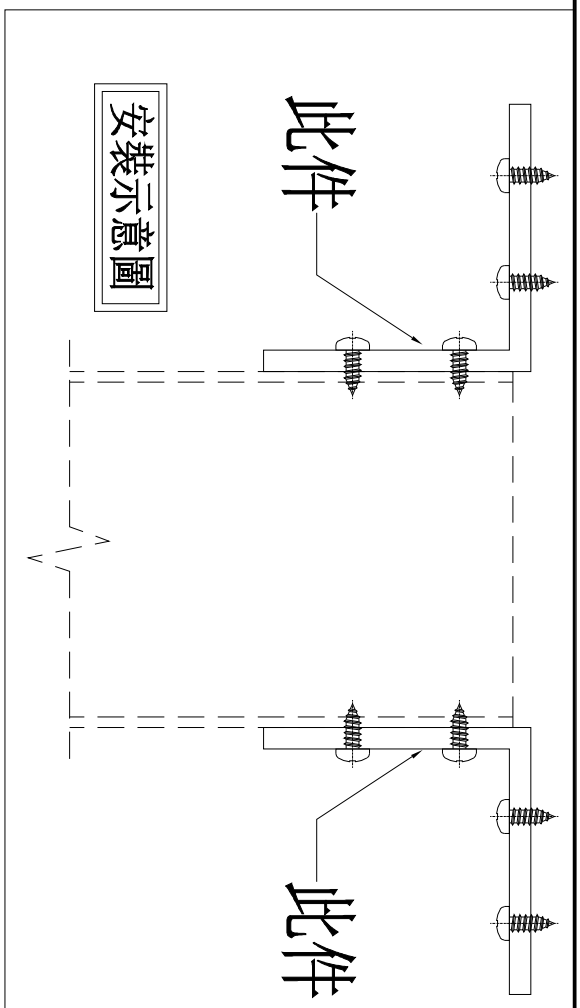

名稱	鋁角(掛石材面板用)	制圖	付吉寧	2022.10.22	修改	新增		
材料	75*75*6mm鋁角	復核	謝永林	2022.10.27	日期	2022.10.27		
顏色	鉻化	批準	胡哥		圖號	UN-LJ-02		

美特鋁質 有限公司
MIDI Aluminium Fabricator Ltd.

工程號	J853	地盤	延坪道住宅

樓層	數量	總數	使用位置	樓層
1	2	2	CW-PTMB20X	22F
1	2	2	CW-PTBG20X	22F
1	2	2	CW-PTMB13X	22F
1	2	2	CW-PTBG13X	22F
1	2	2	CW-PTMG06X	22F
1	2	2	CW-PTZMG06X	22F
1	2	2	CW-PTBB23L	22F
2	2	4	CW-107X	22F
2	2	4	CW-114X	22F
1	2	2	CW-118X	22F
1	2	2	CW-119X	22F
合計：		26		

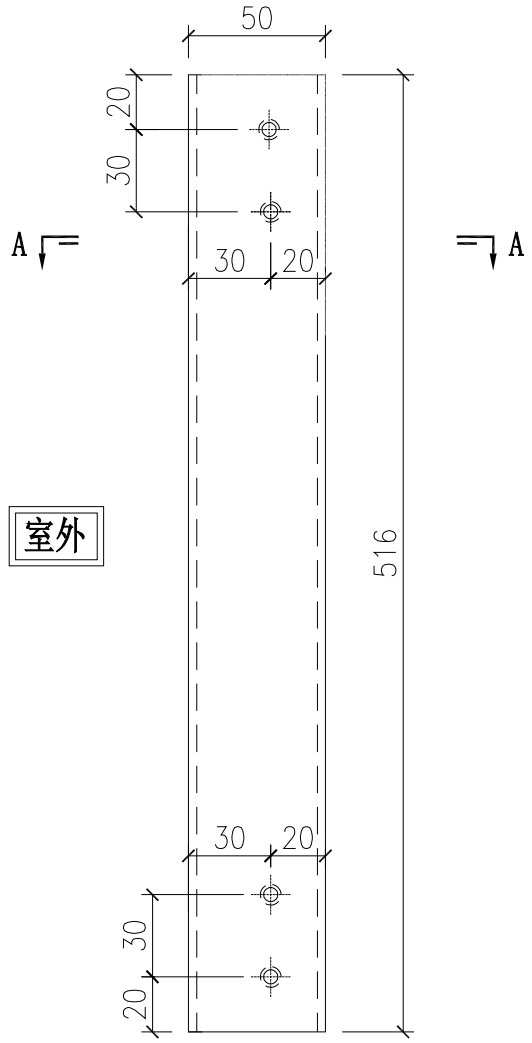

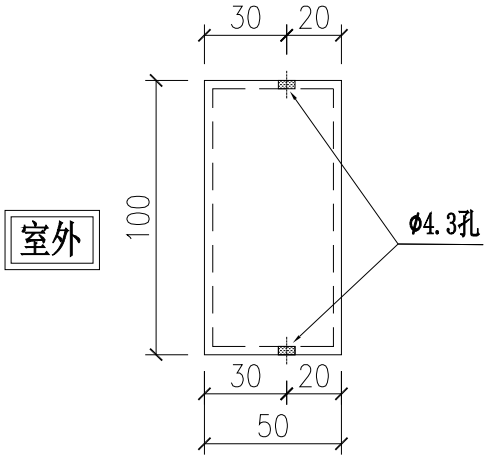

SECTION A-A

安裝示意圖

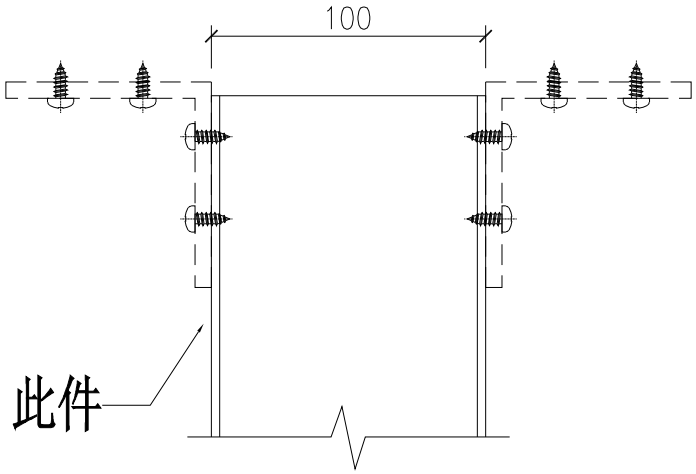

名稱	鋁通(掛石材面板用)	制圖	付吉寧	2022.10.22	修改	新增		
材料	50*100*3㎜鋁通	復核	謝永林	2022.10.27	日期	2022.10.27		
顏色	JMQ213457(三塗)	批準	胡哥		圖號	UN-LT02		

美特鋁質 有限公司
MIDI Aluminium Fabricator Ltd.

工程號	J853	地盤	延坪道住宅

依據EI:5161第九版施工圖新增

使用位置	樓層	樓層
CW-118X	1	22F
CW-119X	1	22F
CW-107X	2	22F X2
CW-114X	2	22F X2
合計:	6	

室外

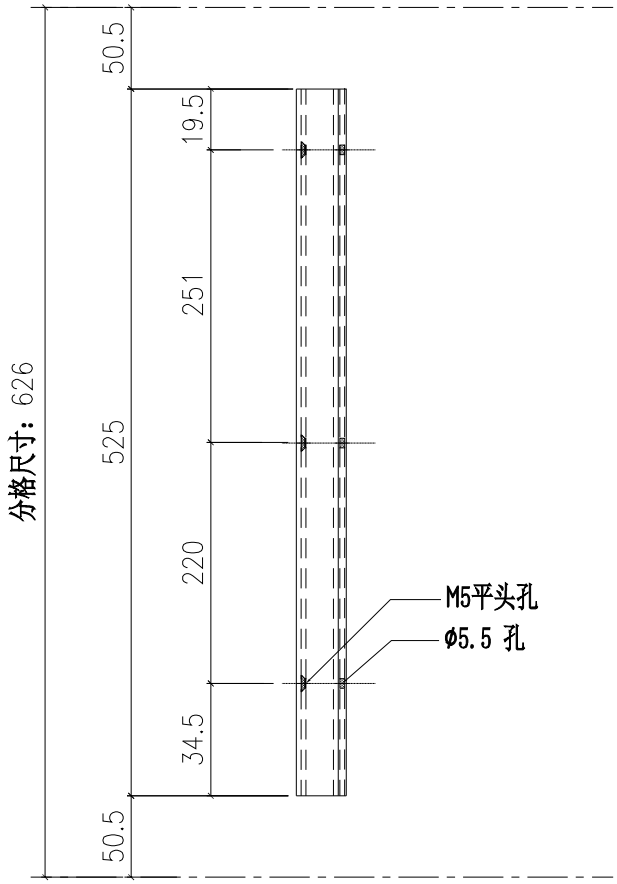

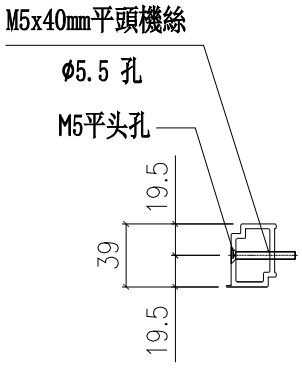

名稱	單玻線	制圖	付吉寧	2022.10.22	修改	新增		
材料	X85991	復核	謝永林	2022.10.27	日期	2022.10.27		
顏色	JMQ213457(三塗)	批準	胡哥		圖號	X85991-05L		

美特鋁質 有限公司
MIDI Aluminium Fabricator Ltd.

工程號	J853	地盤	延坪道住宅

依據EI:5161第九版施工圖新增

使用位置	樓層	樓層
CW-118X	1	22F
CW-119X	1	22F
CW-107X	2	22F X2
CW-114X	2	22F X2
合計:	6	

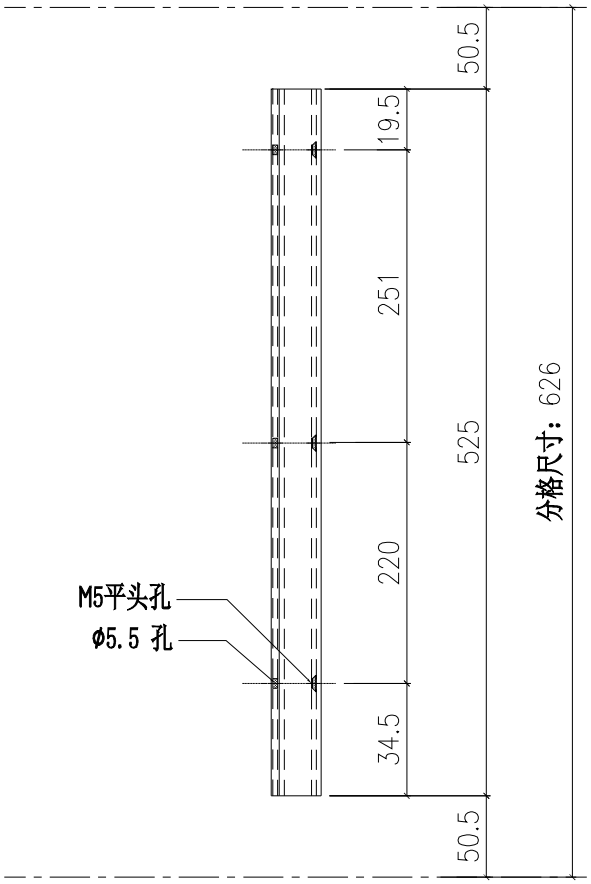

室外

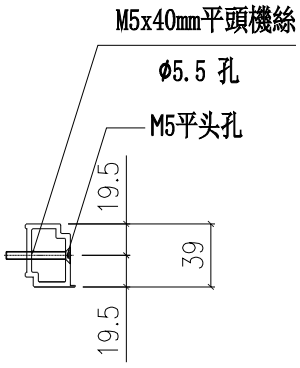

名稱	單玻線	制圖	付吉寧	2022.10.22	修改	新增		
材料	X85991	復核	謝永林	2022.10.27	日期	2022.10.27		
顏色	JMQ213457(三塗)	批準	胡哥		圖號	X85991-05R		

美特鋁質 有限公司
MIDI Aluminium Fabricator Ltd.

工程號	J853	地盤	延坪道住宅

依據EI:5161第九版施工圖新增

樓層	數量	總數	使用位置	樓層
1	1	1	CW-PTMB20X	22F
1	1	1	CW-PTMB13X	22F
1	1	1	CW-PTBG20X	22F
1	1	1	CW-PTBG13X	22F
1	2	2	CW-PTMG06X	22F
1	1	1	CW-PTBB23L	22F
合計：		7		

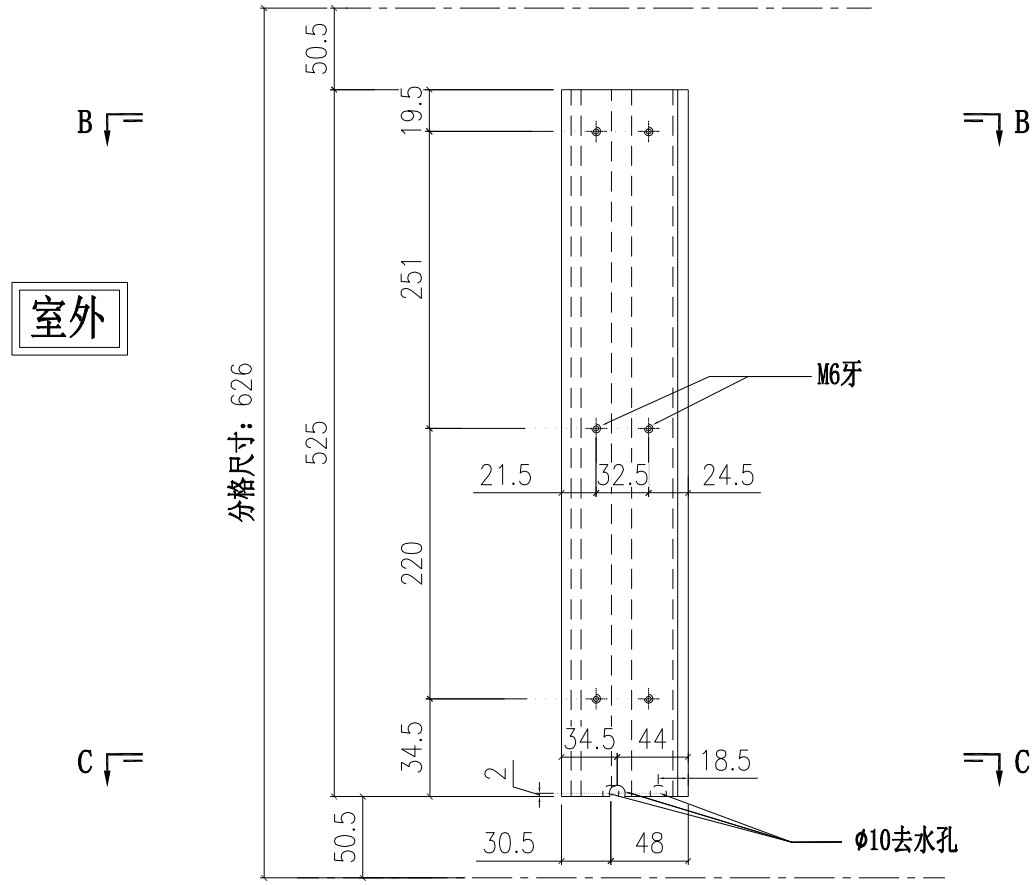

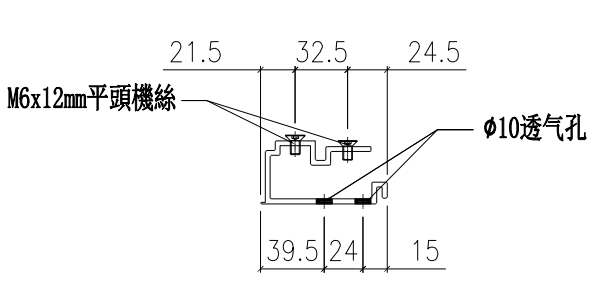

SECTION B-B

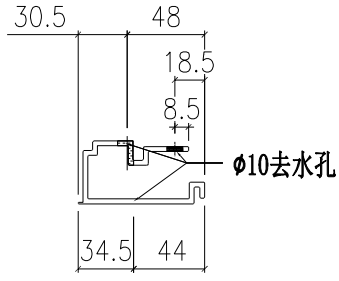

SECTION C-C

名稱	單玻骨	制圖	付吉寧	2022.10.22	修改	新增		
材料	X85987	復核	謝永林	2022.10.27	日期	2022.10.27		
顏色	JMQ213457(三塗)	批準	胡哥		圖號	UN-BM04		

美特鋁質 有限公司
MIDI Aluminium Fabricator Ltd.

工程號	J853	地盤	延坪道住宅

依據EI:5161第九版施工圖新增

樓層	數量	總數	使用位置	樓層
1	1	1	CW-PTMB20X	22F
1	1	1	CW-PTMB13X	22F
1	1	1	CW-PTBG20X	22F
1	1	1	CW-PTBG13X	22F
1	2	2	CW-PTMG06X	22F
1	1	1	CW-PTBB23L	22F
合計：		7		

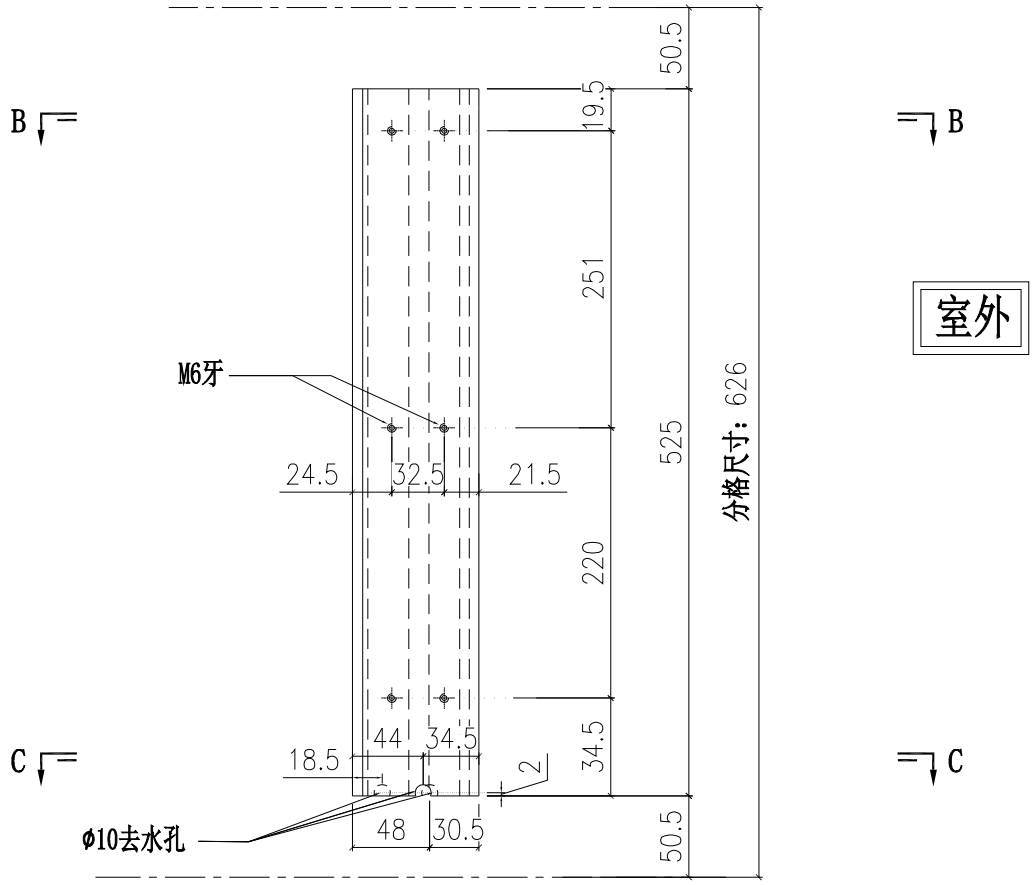

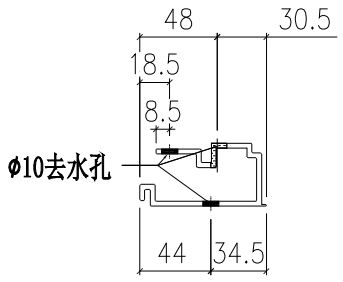

SECTION C-C

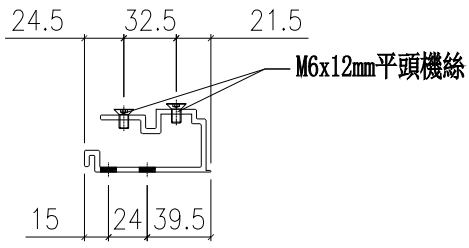

SECTION B-B

名稱	單玻骨	制圖	付吉寧	2022.10.22	修改	A		
材料	X85987	復核	謝永林	2022.10.27	日期	2022.10.27		
顏色	JMQ213457(三塗)	批準	胡哥		圖號	UN-BM04R		

美特鋁質 有限公司
MIDI Aluminium Fabricator Ltd.

工程號	J853	地盤	延坪道住宅

依據EI:5161第九版施工圖新增

樓層	數量	總數	使用位置	樓層
1	1	1	CW-PTMB20X	22F
1	1	1	CW-PTMB13X	22F
1	1	1	CW-PTBG20X	22F
1	1	1	CW-PTBG13X	22F
1	2	2	CW-PTMG06X	22F
1	1	1	CW-PTBB23L	22F
合計：		7		

室外

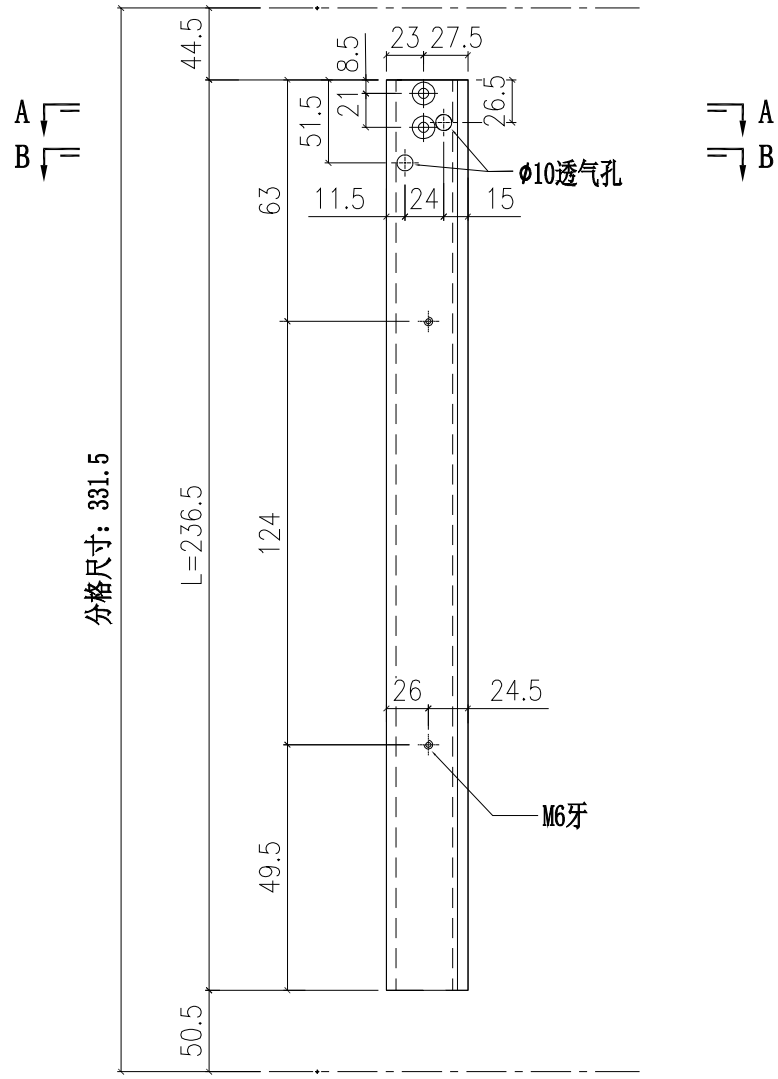

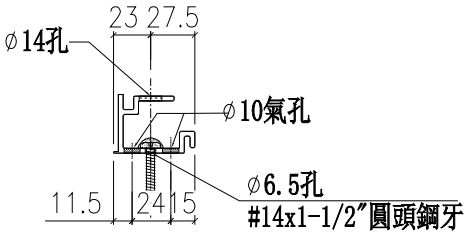

SECTION A-A

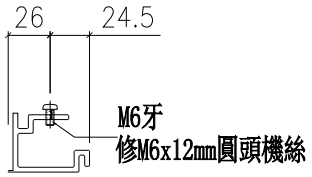

SECTION B-B

名稱	雙玻骨	制圖	付吉寧	2022.10.22	修改	新增		
材料	X85990	復核	謝永林	2022.10.27	日期	2022.10.27		
顏色	JMQ213457(三塗)	批準	胡哥		圖號	UN-DM04		

美特鋁質 有限公司
MIDI Aluminium Fabricator Ltd.

工程號	J853	地盤	延坪道住宅

依據EI:5161第九版施工圖新增

樓層	數量	總數	使用位置	樓層
1	1	1	CW-PTMB20X	22F
1	1	1	CW-PTMB13X	22F
1	1	1	CW-PTBG20X	22F
1	1	1	CW-PTBG13X	22F
1	2	2	CW-PTMG06X	22F
1	1	1	CW-PTBB23L	22F
合計：		7		

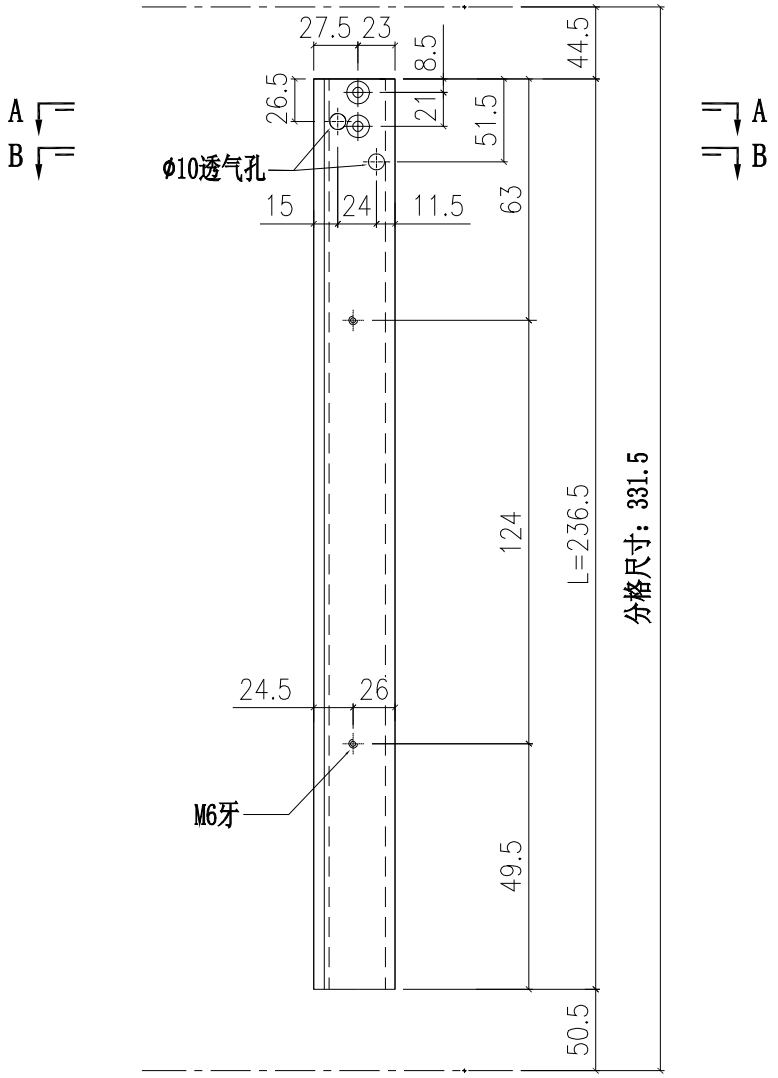

室外

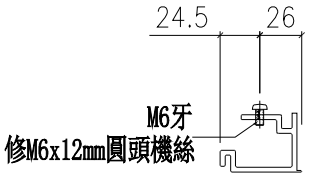

SECTION B-B

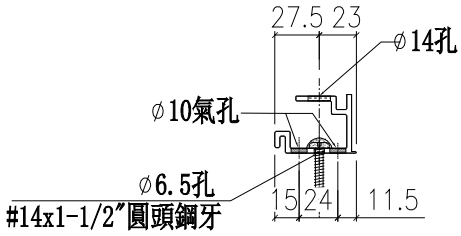

SECTION A-A

名稱	雙玻骨	制圖	付吉寧	2022.10.22	修改	新增		
材料	X85990	復核	謝永林	2022.10.27	日期	2022.10.27		
顏色	JMQ213457(三塗)	批準	胡哥		圖號	UN-DM04R		

EG-DWG3

美特鋁質 有限公司
MIDI Aluminium Fabricator Ltd.

工程號	J853	地盤	延坪道住宅

圖號	層數	數量	總數	樓層	使用位置
CW-PLBG06SL	1	1	1	23F	J853-SD-CW-4103

數據表見: CW-PLBG06SL(2)

節點圖見: CW-PLBG06SL(1)

A版依據EI4825修改攔河玻璃高度

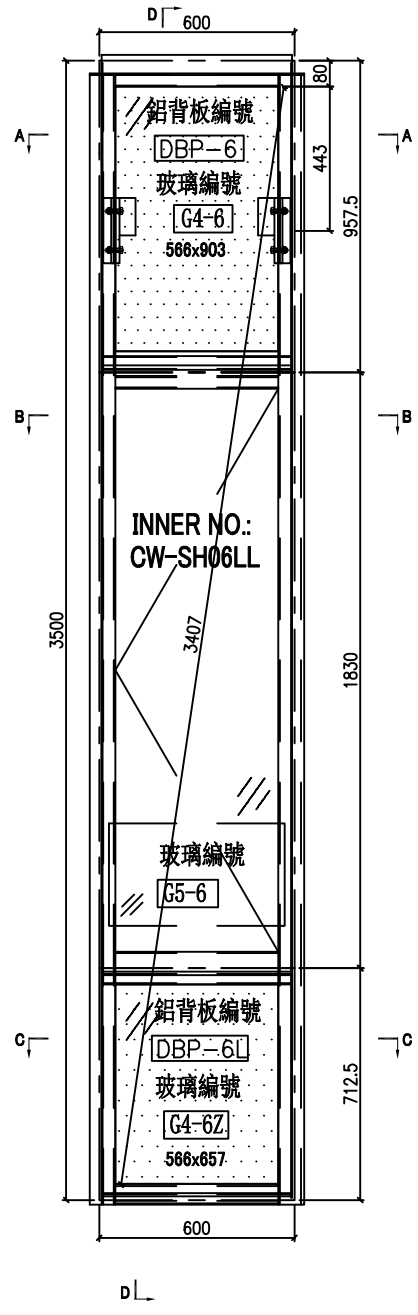

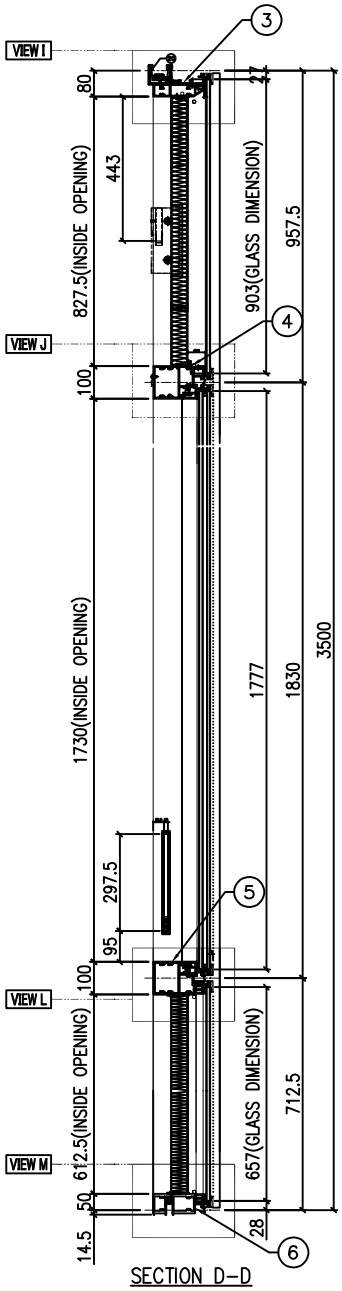

SECTION D-D

依據EI-5161C新增背板

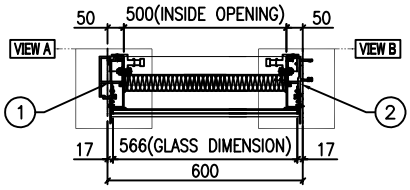

SECTION A-A

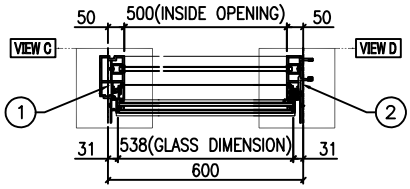

SECTION B-B

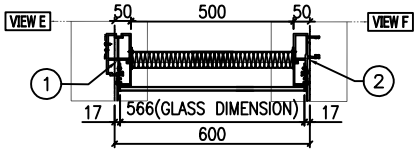

SECTION C-C

名稱	單元組裝圖	制圖	陳俊賢	2022.6.1	修改	新增		
材料		復核	謝永林	2022.6.28	日期	22.11.22		
顏色	JMQ213457(三塗)	批准	胡哥		圖號	CW-PLBG06SL		

EG-DWG3

美特鋁質 有限公司
MIDI Aluminium Fabricator Ltd.

工程號	J853	地盤	延坪道住宅

數據表見: CW-PLBG06SL(2)

大樣圖見: CW-PLBG06SL

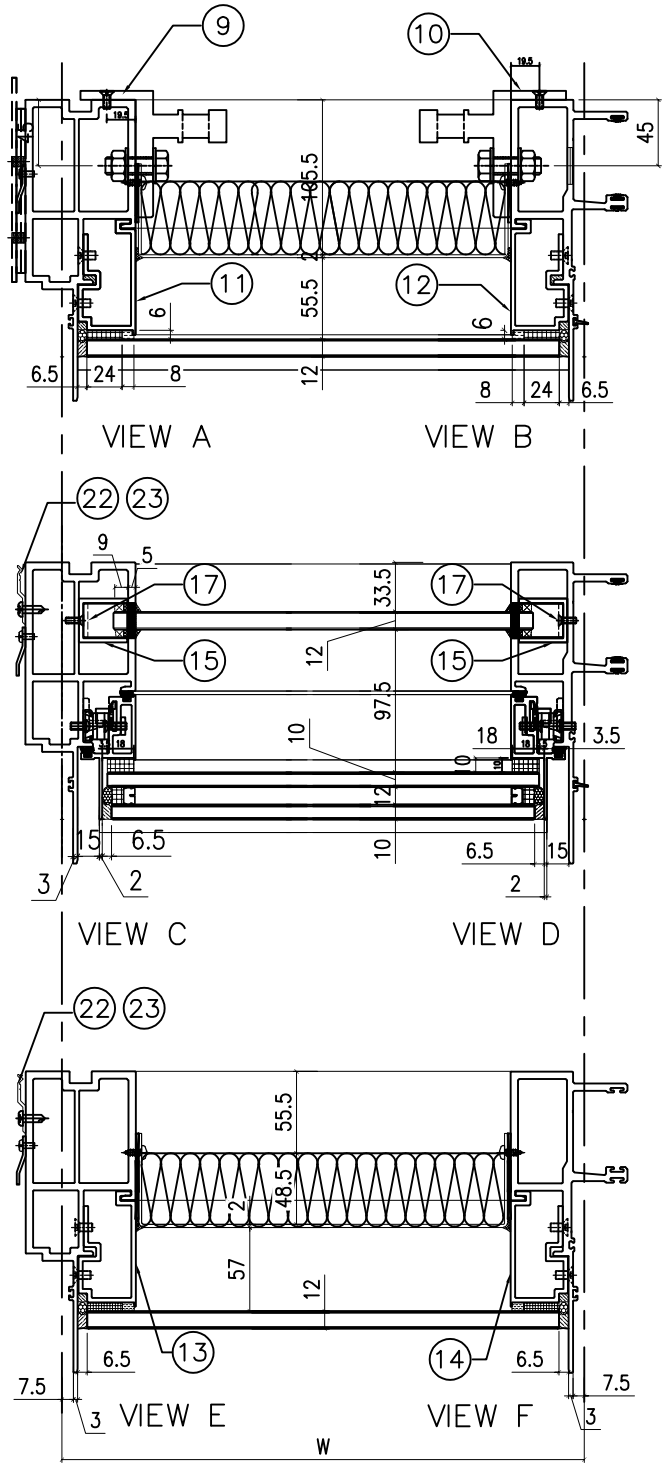

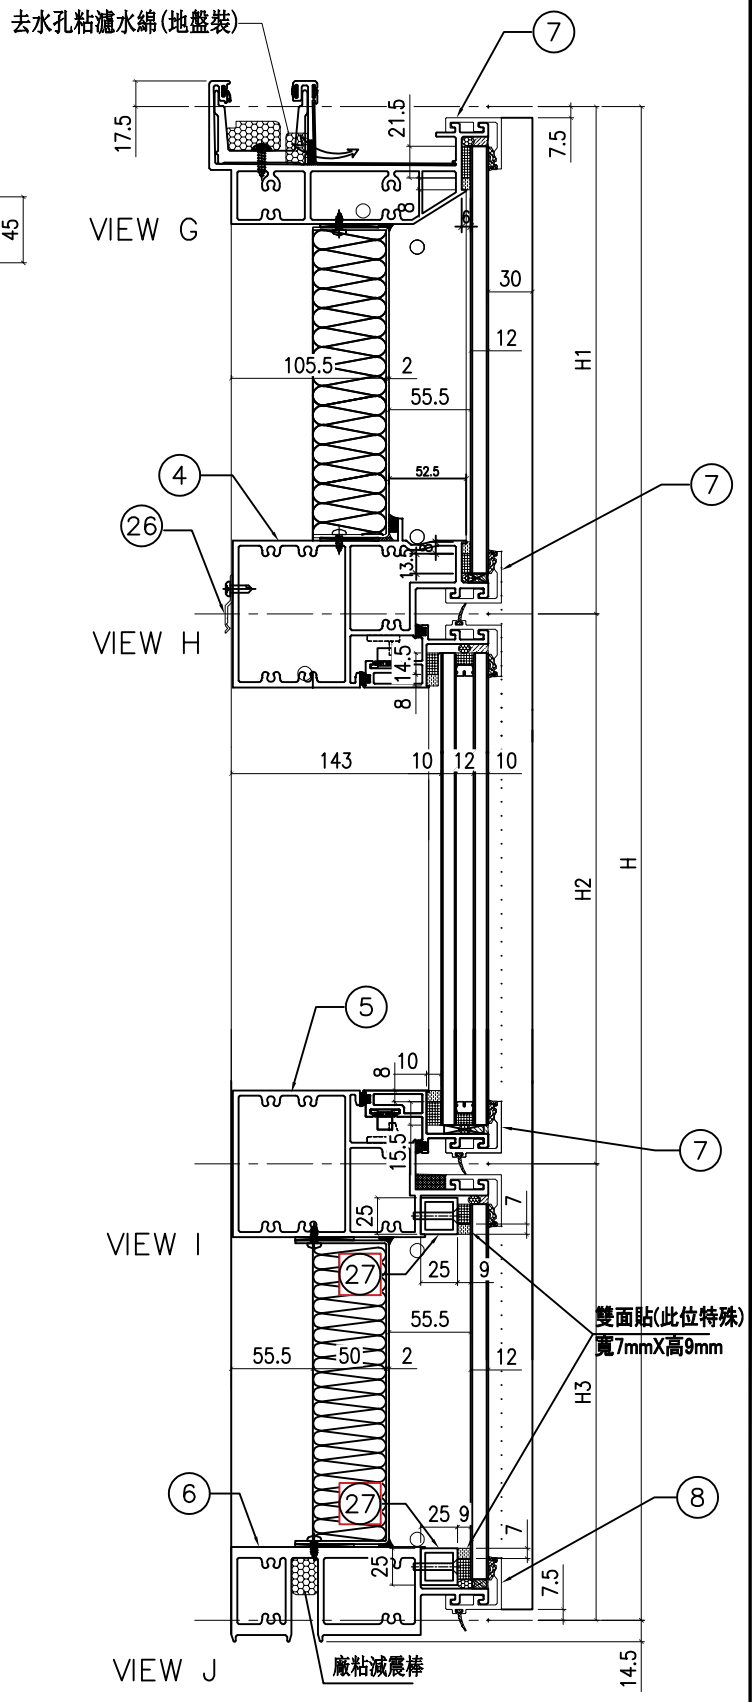

依據EI-5161C新增背板

名稱	單元節點圖	制圖	陳俊賢	2022.6.1	修改	新增		
材料		復核	謝永林	2022.6.28	日期	22.11.21		
顏色	JMQ213457(三塗)	批准	胡哥		圖號	CW-PLBG06SL(1)		

EG-DWG3

美特鋁質 有限公司
MIDI Aluminium Fabricator Ltd.

組裝圖見: CW-PLBG06SL(1)
大樣圖見: CW-PLBG0S6L

工程號	J853	地盤	延坪道住宅

分格W	分格H	分格H1	分格H2	分格H3		
600	3500	957.5	1830	712.5		

序號	名稱	加工圖號	數量	長度	備註	模號
1	生邊企	X85976-02SLL	1	3507		X85976
2	生公企	X85973-03SL	1	3507		X85973
3	頂橫	X85982-03R-06	1	617.5		X85982
4	上梗下生中橫	X85984-03L-06	1	577		X85984
5	上生下梗中橫	X85985-03L-06S	1	577		X85985
6	底橫	X85981-03-06S	1	577		X85981
7	扣蓋（頂）	X85989-01-06	3	578		X85989
8	扣蓋（底）	X85988-01-06	1	578		X85988
9	掛碼	KM-GM01	1	200		X85998
10	掛碼	KM-GM02	1	200		X85998
11	單玻骨	UN-BM2	1	862.5		X85987
12	單玻骨	UN-BM2R	1	862.5		X85987
13	單玻骨	UN-BM6	1	611.5		X85987
14	單玻骨	UN-BM6R	1	611.5		X85987
15	玻璃攔河槽	LUC-01	2	317.5		JMFG0828
17	攔河槽鋁角	UN-AG01	2	23		JM1030
22	擋水巴	SS-04	2	112		3mm鋁板
23	擋水巴	SS-05	1	139		3mm鋁板
24	Z字碼	UN-Z02	9	50		
25	Z字碼	UN-Z03-01L	1	3340		
26	Z字碼	UN-Z01	3	50		
27	墊通	JM3034-6	2	579		

依據EI-5161C雙玻骨改為單玻骨(新增墊通)

配件清單名稱	顏色	數量	備注	配件清單名稱	顏色	數量	備注
#10x5/8"圓頭鋼牙	A4-70	16	修背板用(300mmC/C)	3/16x3/8"平頭機絲	A4-70	16	組裝窗玉用
#14x1-1/2"圓頭鋼牙	A4-70	40	修橫料	3/16x1/2"平頭機絲	A4-70	12	修夾巴,3粒/支
M6x12mm平頭機絲	A4-70	12	修企料單玻璃骨	M5x12mm平頭機絲	A4-70	8	修攔河槽及鋁角
M6x12mm平頭機絲	A4-70	6	修企料雙玻璃骨	2022-SH16"束城產扇撐(左)	304不鏽鋼	1	SH生窗用
M5x12mm平頭機絲	A4-70	4	固定掛碼到企料上	2022-SH16"束城產扇撐(右)	304不鏽鋼	1	SH生窗用
M12x40mm六角螺栓	A4-70	4	企料鋁碼用(配1螺母,1平介,1彈介)	853-CZ1窗占	黑色	1	SH窗1只/玉
M5x12mm圓頭綱絲	A4-70	0	修套心	853-CZ2窗占	黑色	1	SH窗1只/玉
3/16x5/8"圓頭機絲	A4-70	10	修扇撐於玉上(5粒/只)	TC903扣碼	不鏽鋼	4	SH窗4個
3/16"x1/4"平頭機絲	A4-70	4	修加力巴	837-CWH-K2	不鏽鋼	4	SH窗4個
3/16x3/8"圓頭機絲	A4-70	10	修扇撐於框上	駿華T004鎖扣(夾巴)	鋅合金	4	SH4個/窗
3/16x1/2"圓頭機絲	A4-70	16	用於收扣碼	駿華J047鎖點(13mm高)	304不鏽鋼	4	SH4個/窗
3/16x1/2"圓頭機絲	A4-70	2	窗占用	2026-010A(無蓋)	JMQ213457(三塗)	1	SH窗用(1只/窗)

名稱	單元件組裝圖數據表	制圖	陳俊賢	2022.6.1	修改	新增		
材料		復核	謝永林	2022.6.28	日期	22.11.21		
顏色	JMQ213457(三塗)	批准	胡哥		圖號	CW-PLBG06SL(2)		

美特鋁質 有限公司
MIDI Aluminium Fabricator Ltd.

請用A3打印

數量	位置	樓層
1	CW-PTMB41ZL	23F

工程號	J853	地盤	延坪道住宅

依據EI-5161C新增背板孔

A版修改透氣孔位置

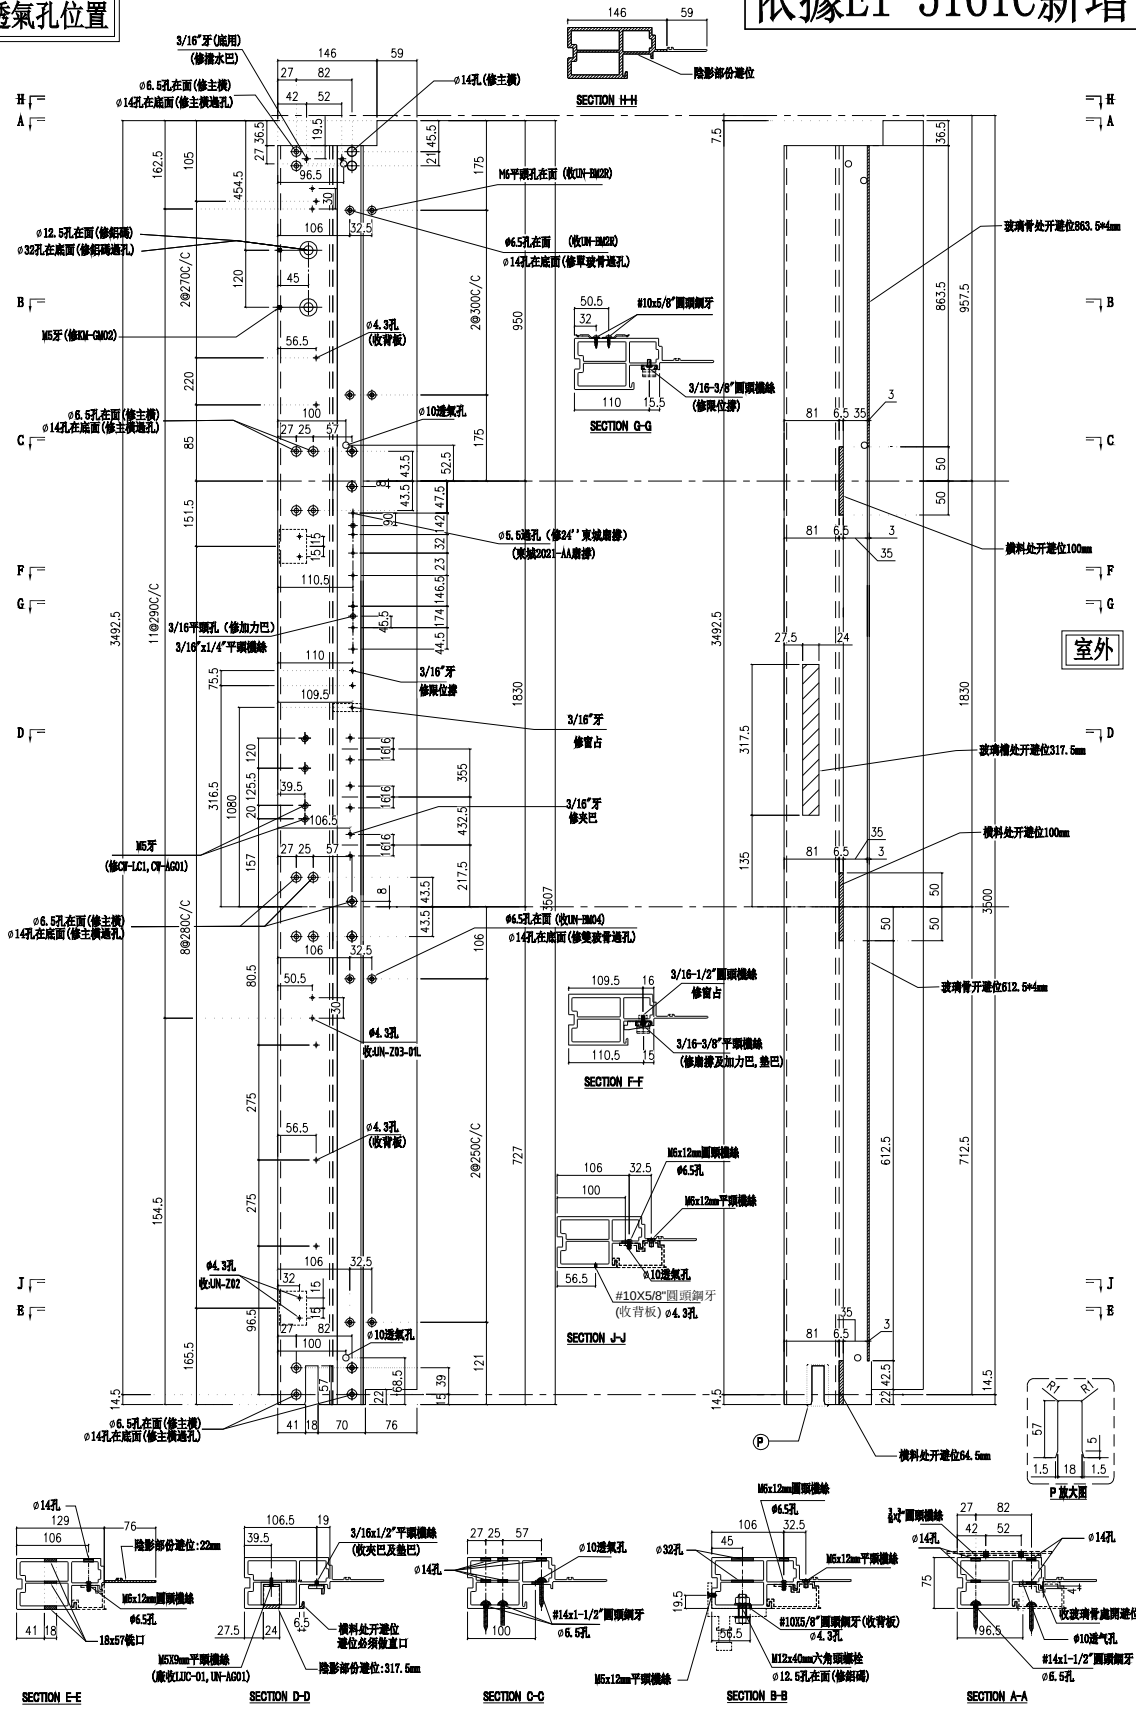

名稱	生邊企	制圖	陳俊賢	2022.6.1	修改	新增		
材料	X85976	復核	謝永林	2022.06.28	日期	22.11.22		
顏色	JMQ213457(三塗)	批準	胡哥		圖號	X85976-01SLR		

美特鋁質 有限公司
MIDI Aluminium Fabricator Ltd.

請用A3打印

樓層	數量	總數	位置	樓層
1	1	1	CW-PLBG06L	23F

工程號	J853	地盤	延坪道住宅

A版修改透氣孔位置

A版依据4878修改Z字码孔

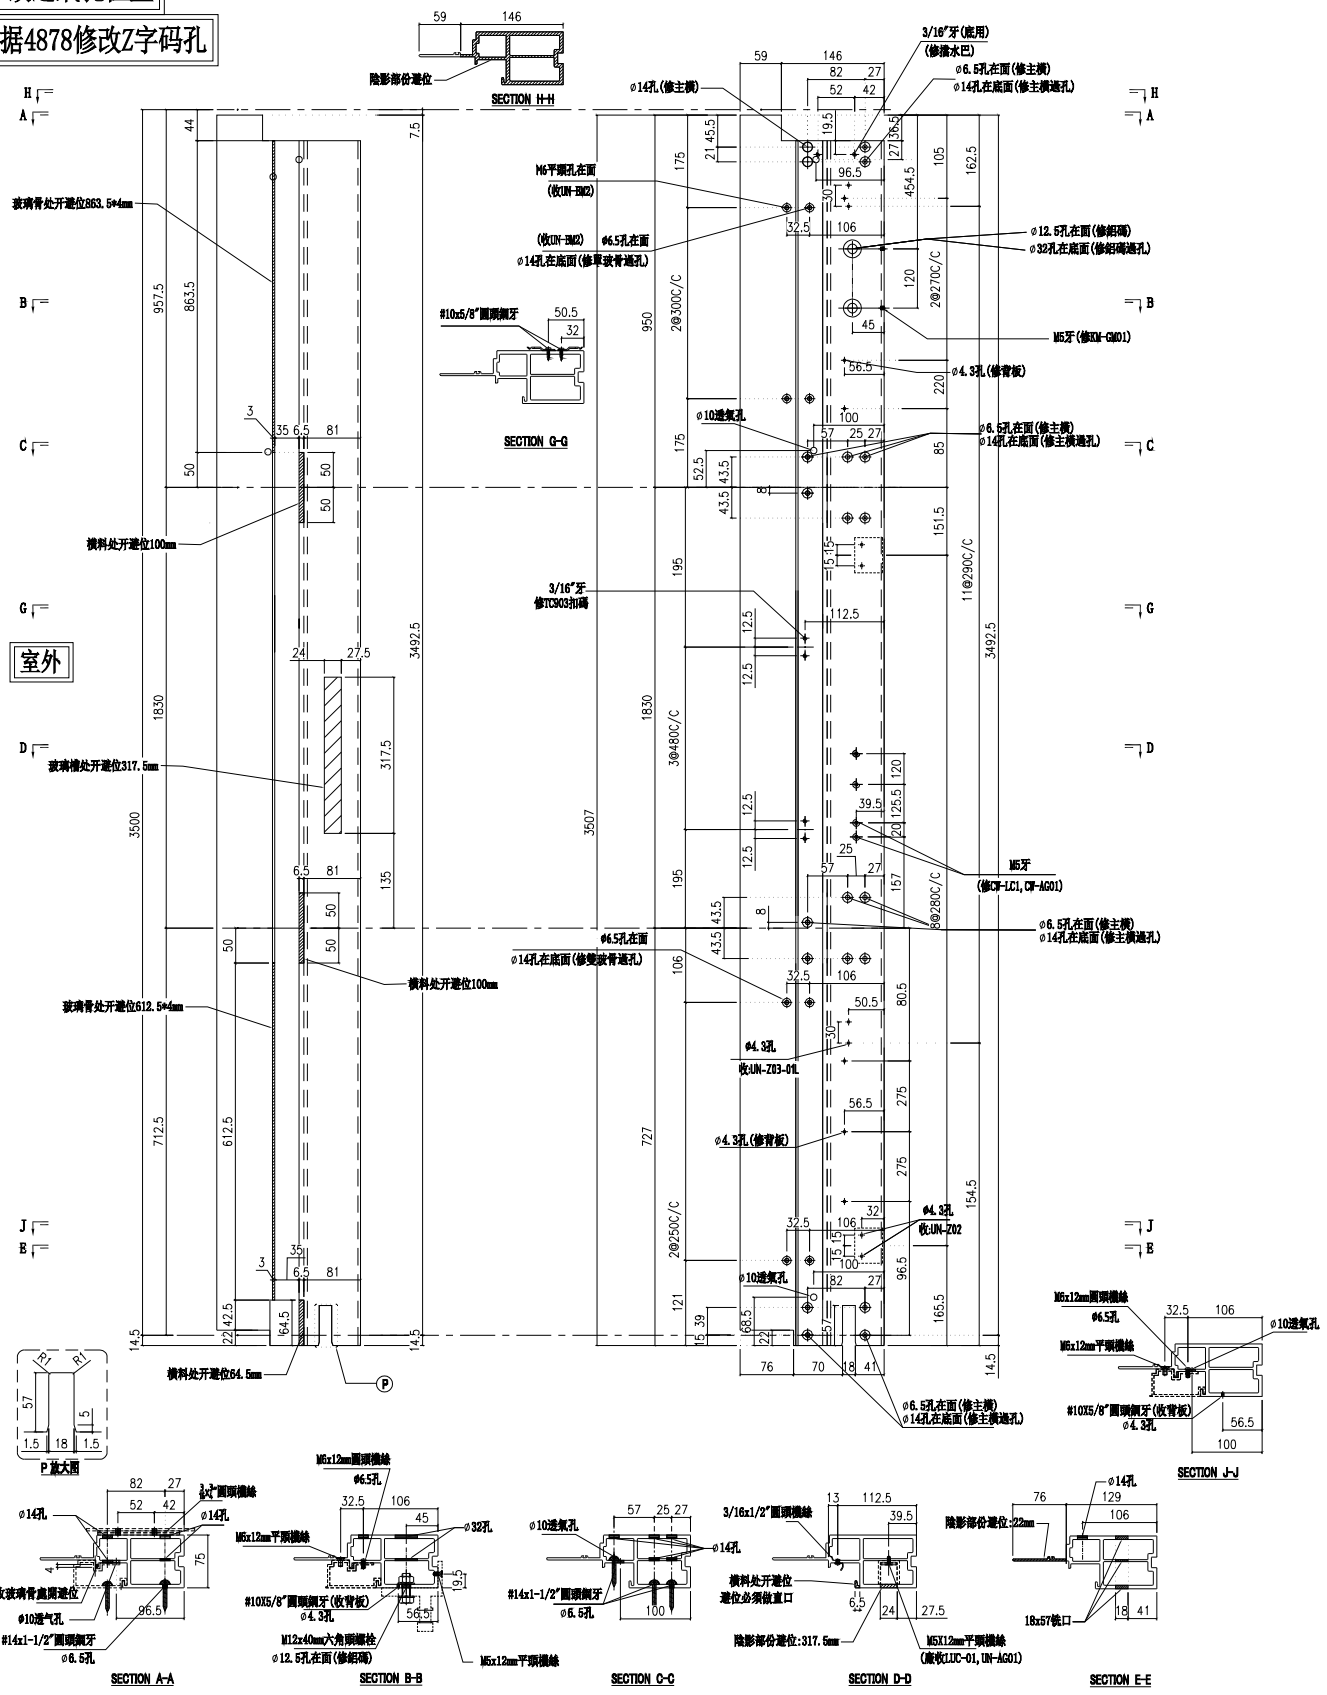

名稱	生邊企	制圖	陳俊賢	2022.6.1	修改	新增		
材料	X85976	復核	謝永林	2022.06.28	日期	2022.11.22		
顏色	JMQ213457(三塗)	批準	胡哥		圖號	X85976-02SLL		

美特鋁質 有限公司
MIDI Aluminium Fabricator Ltd.

請用A3打印

樓層	數量	總數	位置	樓層
1	1	1	CW-PLBG06L	23F

工程號	J853	地盤	延坪道住宅

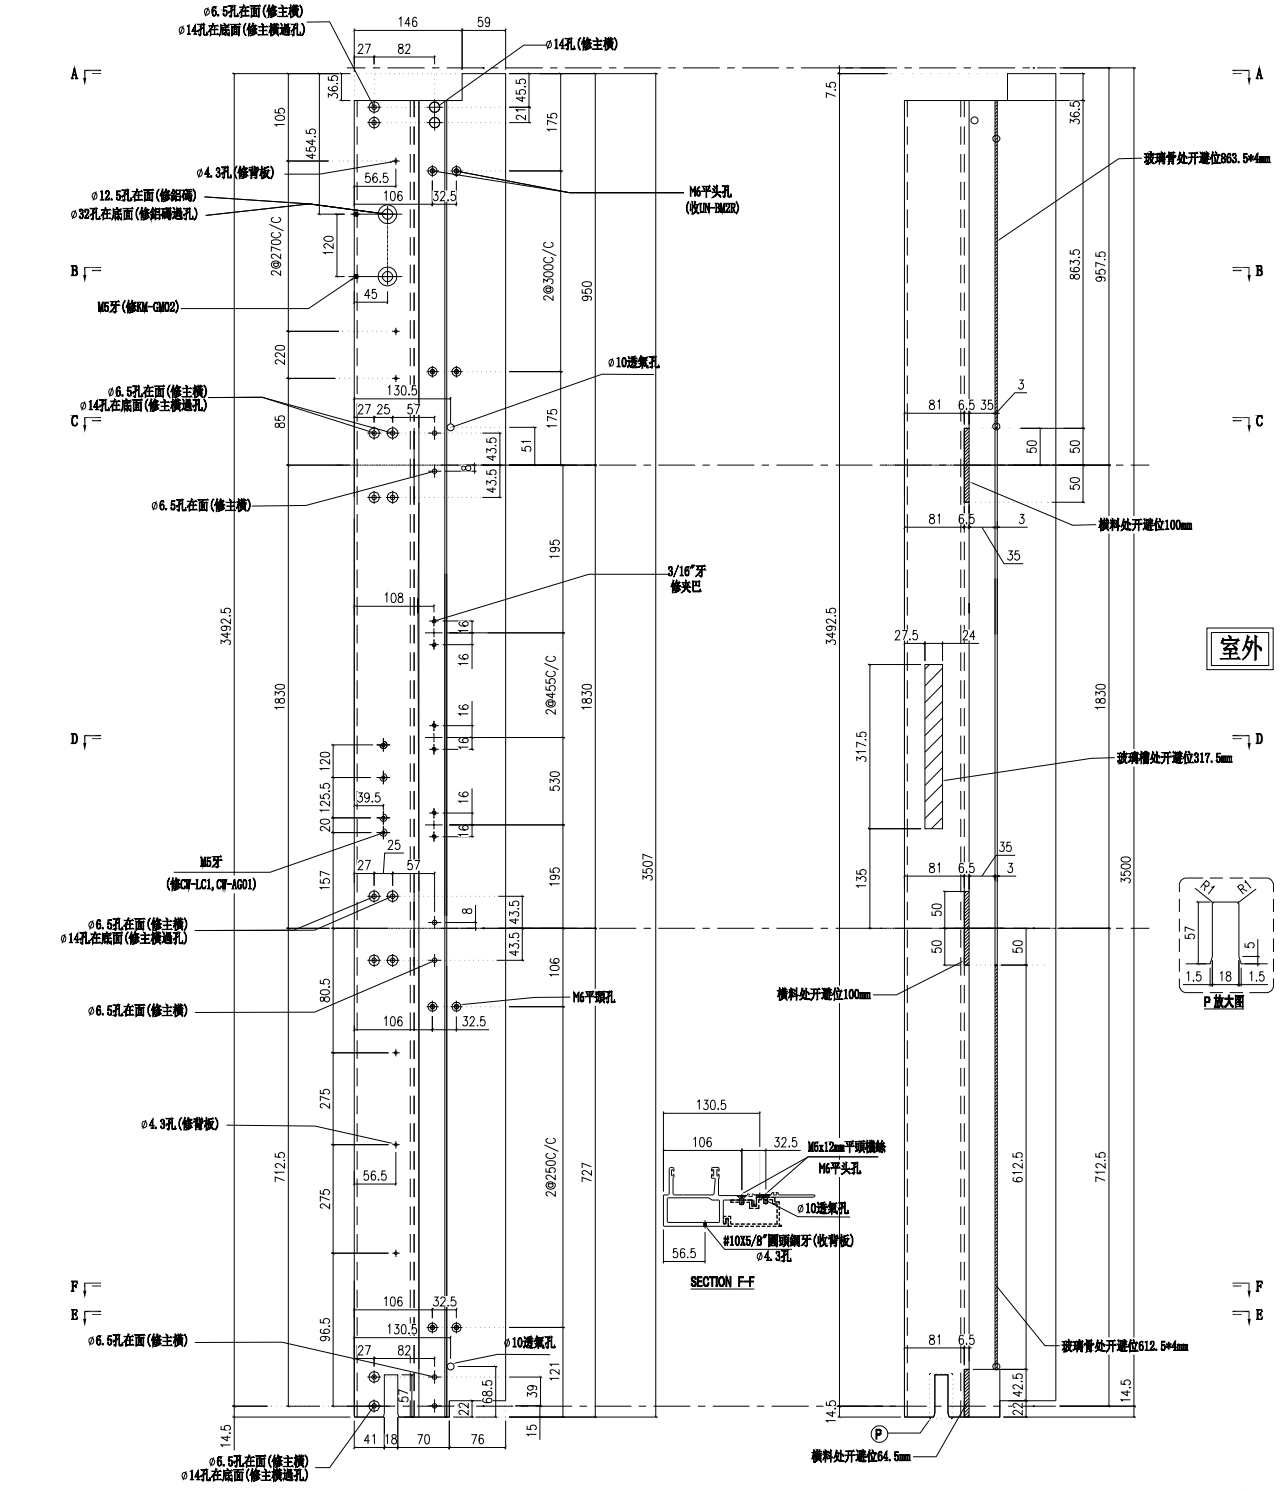

名稱	生公企	制圖	陳俊賢	2022.6.1	修改	新增		
材料	X85973	復核	謝永林	2022.06.28	日期	22.11.22		
顏色	JMQ213457(三塗)	批準	胡哥		圖號	X85973-03SL		

美特鋁質 有限公司
MIDI Aluminium Fabricator Ltd.

工程號	J853	地盤	延坪道住宅

依據EI:5161-C版修改

數量	位置	數層
1	CW-111ZL	23F

新增

請用A3打印

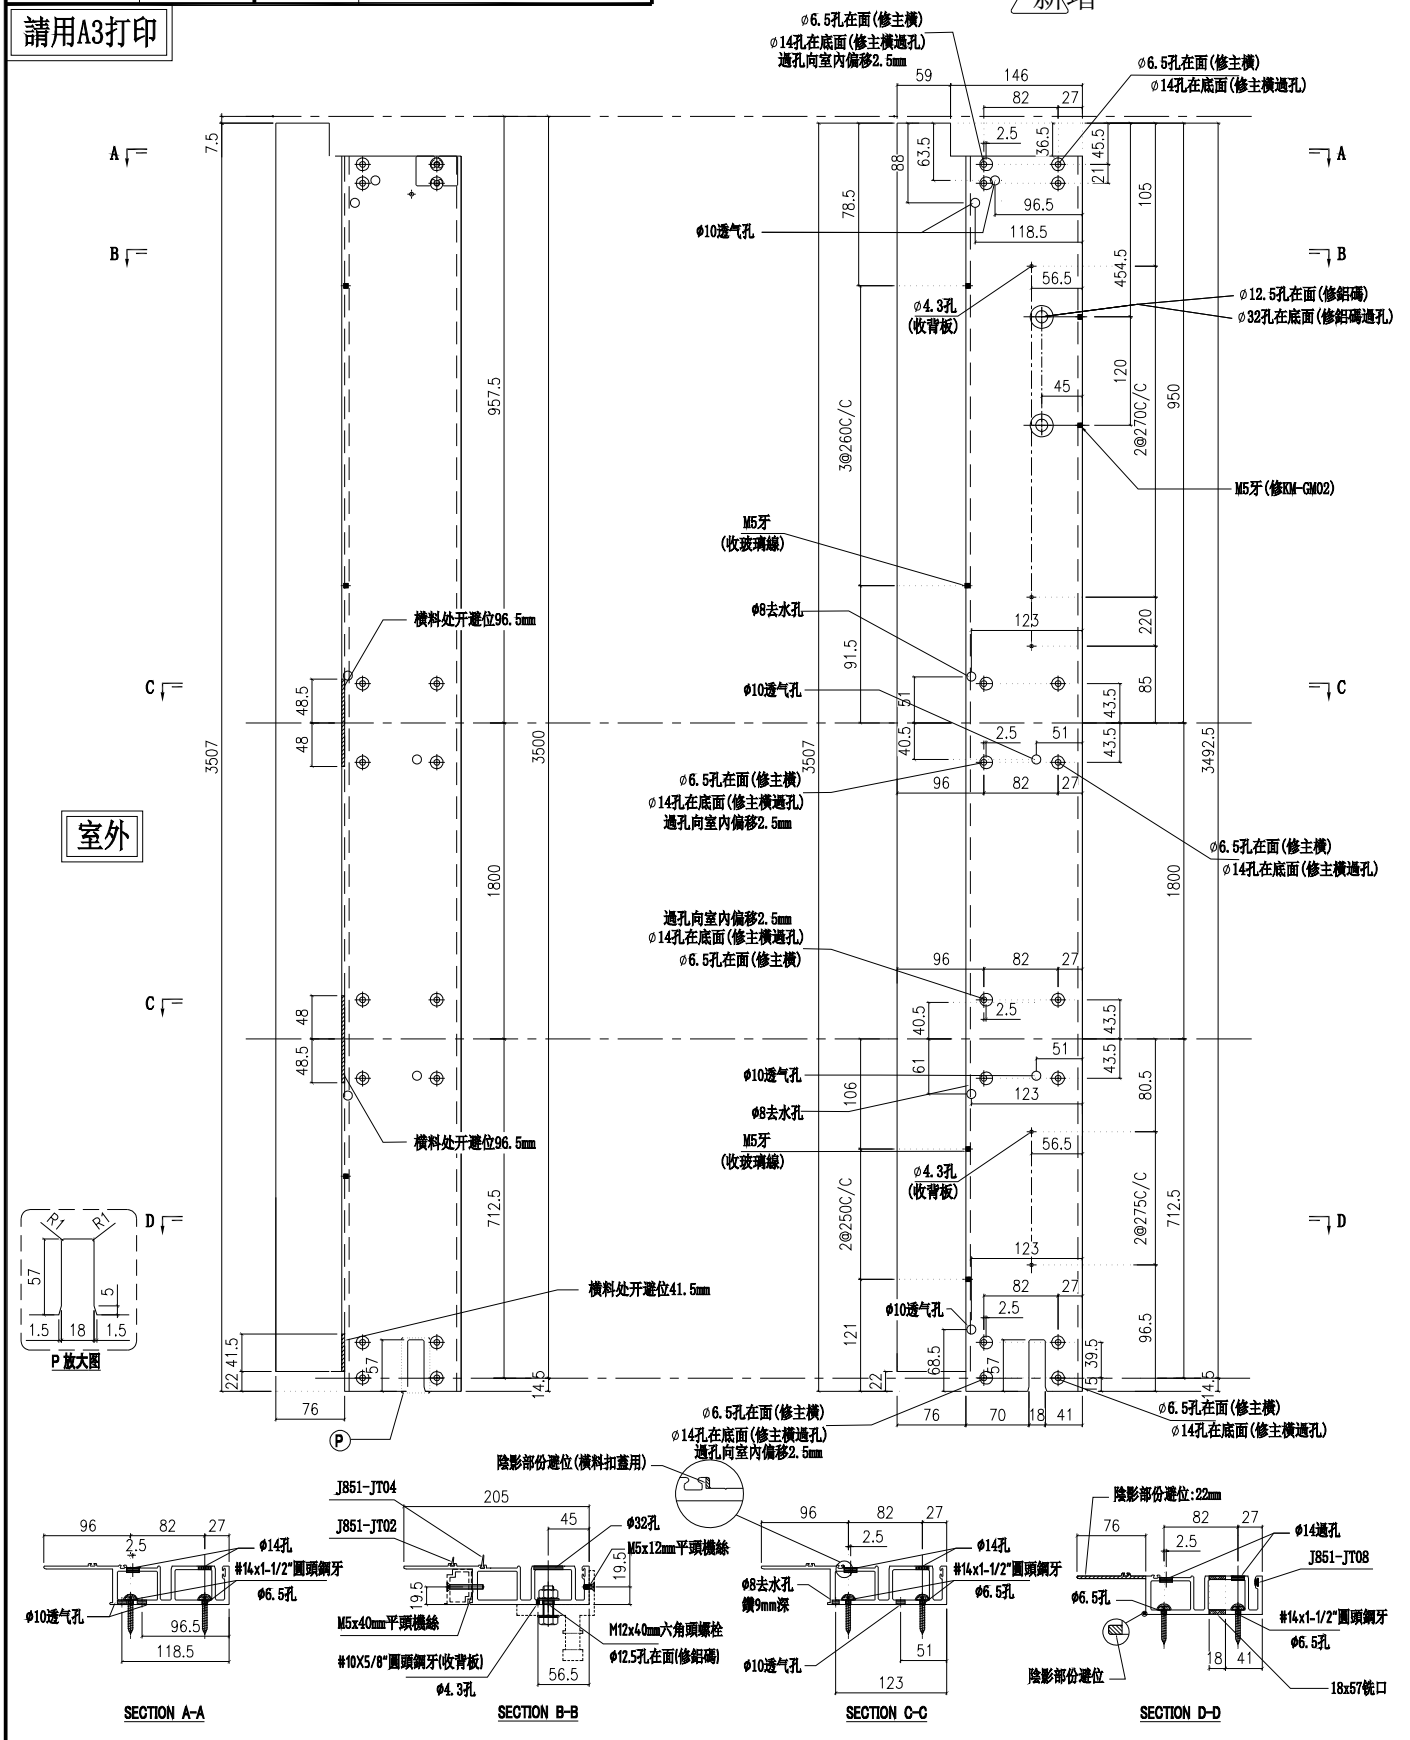

名稱	梗母企	制圖	陳俊賢	2022.6.1	修改	新增		
材料	X85972	復核	謝永林	2022.06.28	日期	22.11.21		
顏色	JMQ213457(三塗)	批準	胡哥		圖號	X85972-01SL		

美特鋁質 有限公司
MIDI Aluminium Fabricator Ltd.

工程號	J853	地盤	延坪道住宅

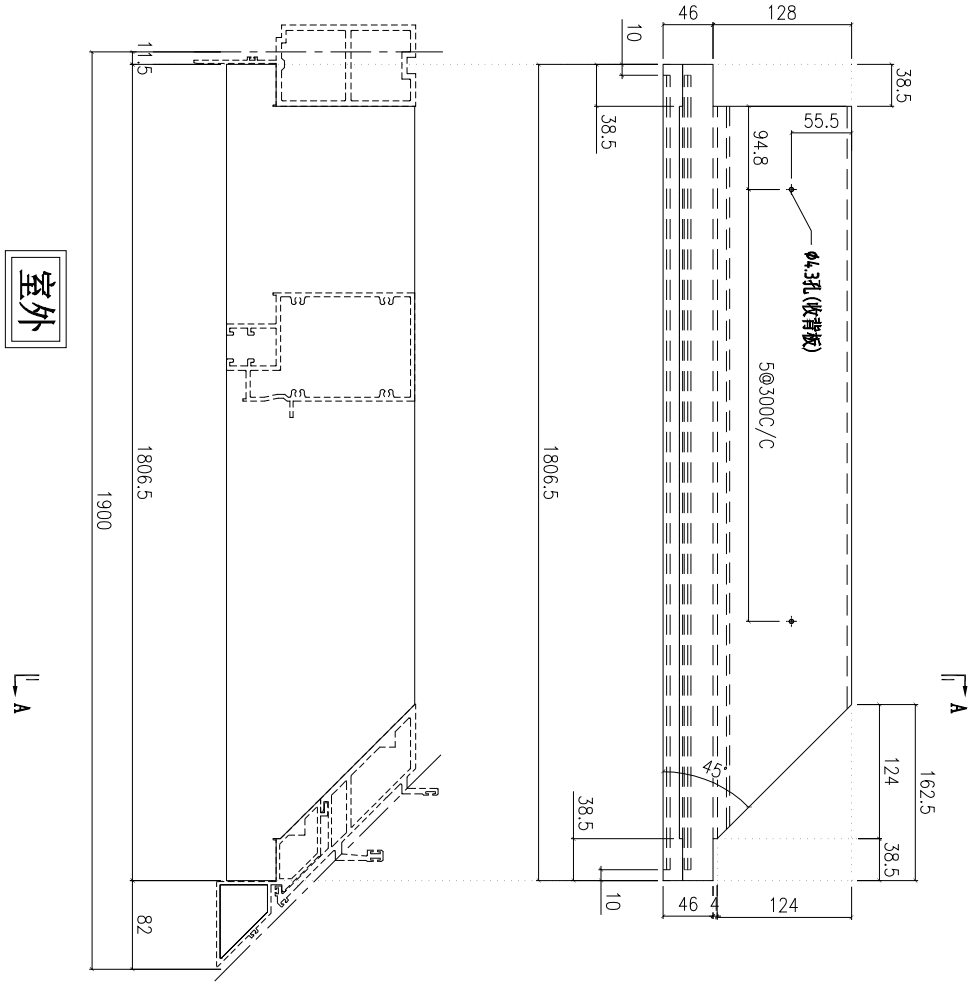

依據EI:5161-C版增加橫料
增加背板孔 新增

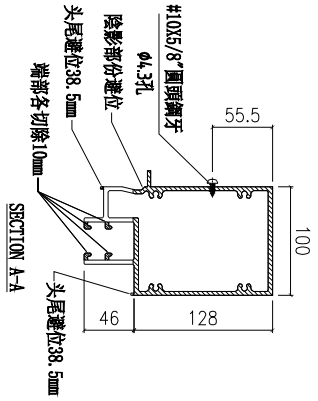

數量	使用位置	樓層
1	CW-111ZL	23F

名稱	雙梗中橫	制圖	陳俊賢	2022.6.1	修改	新增		
材料	X85983	復核	謝永林	2022.11.21	日期	22.11.21		
顏色	JMQ213457(三塗)	批準	胡哥		圖號	X85983-02Z-111S		

圖號	數量	數量	總數	L	L1	使用位置	樓層
X85985-03L-06S	1	1	1	577	600	CW-PLBG06SL	23F

依據EI:5161-C版增加鋁墊通
增加背板孔 △新增

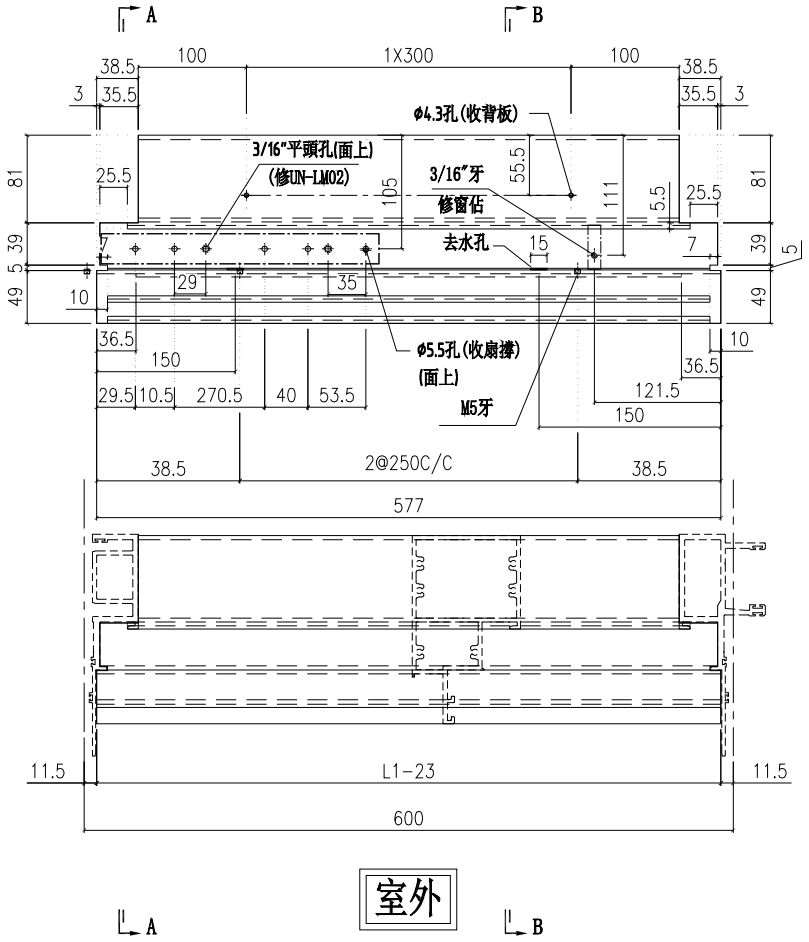

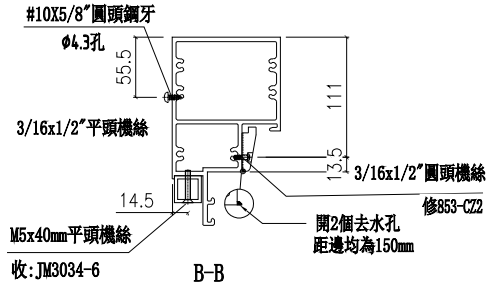

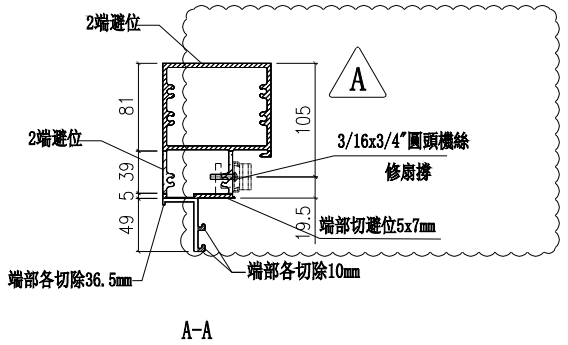

美特鋁質 有限公司 MIDI Aluminium Fabricator Ltd.			
工程號	J853	地盤	延坪道住宅

名稱	上生下梗中橫	制圖	陳俊賢	2022.6.1	修改	新增		
材料	X85985	復核	謝永林	2022.06.28	日期	22.11.21		
顏色	JMQ213457(三塗)	批準	胡哥		圖號	X85985-03L-06S		

美特鋁質 有限公司
MIDI Aluminium Fabricator Ltd.

工程號	J853	地盤	延坪道住宅

室外

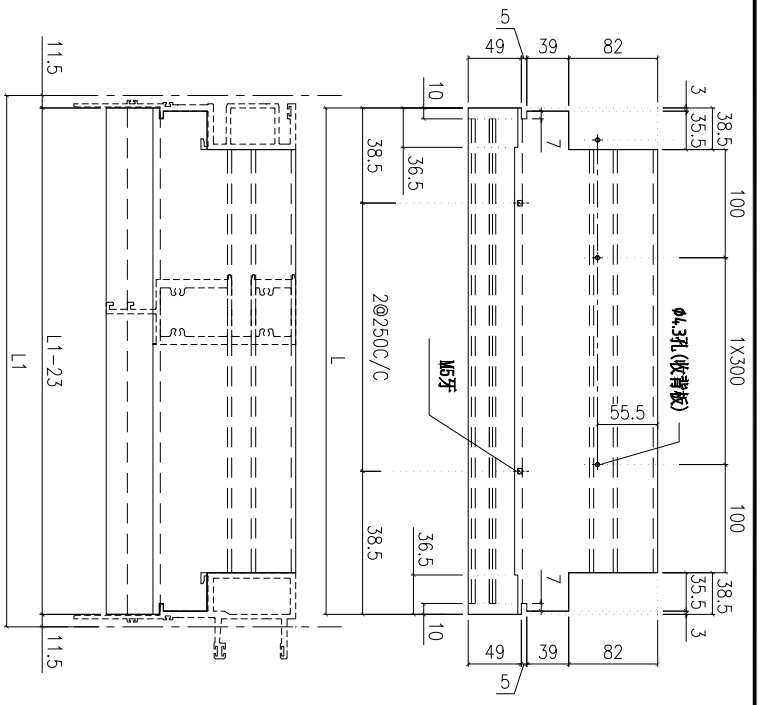

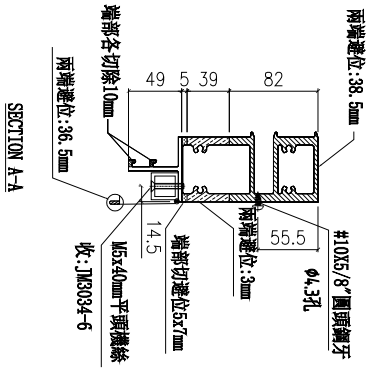

依據EI:5161-C版增加鋁墊通
新增 增加背板孔

圖號	數量	數量	總數	L	L1	使用位置	樓層
X85981-03-06S	1	1	1	577	600	CW-PLBG06SL	23F

名稱	底橫料	制圖	陳俊賢	2022.6.1	修改	新增		
材料	X85981	復核	謝永林	2022.06.28	日期	22.11.21		
顏色	JMQ213457(三塗)	批準	胡哥		圖號	X85981-03-06S		

美特鋁質 有限公司 MIDI Aluminium Fabricator Ltd.	數量	使用位置	樓層
	1	CW-PTBG41ZL	23F

工程號	J853	地盤	延坪道住宅

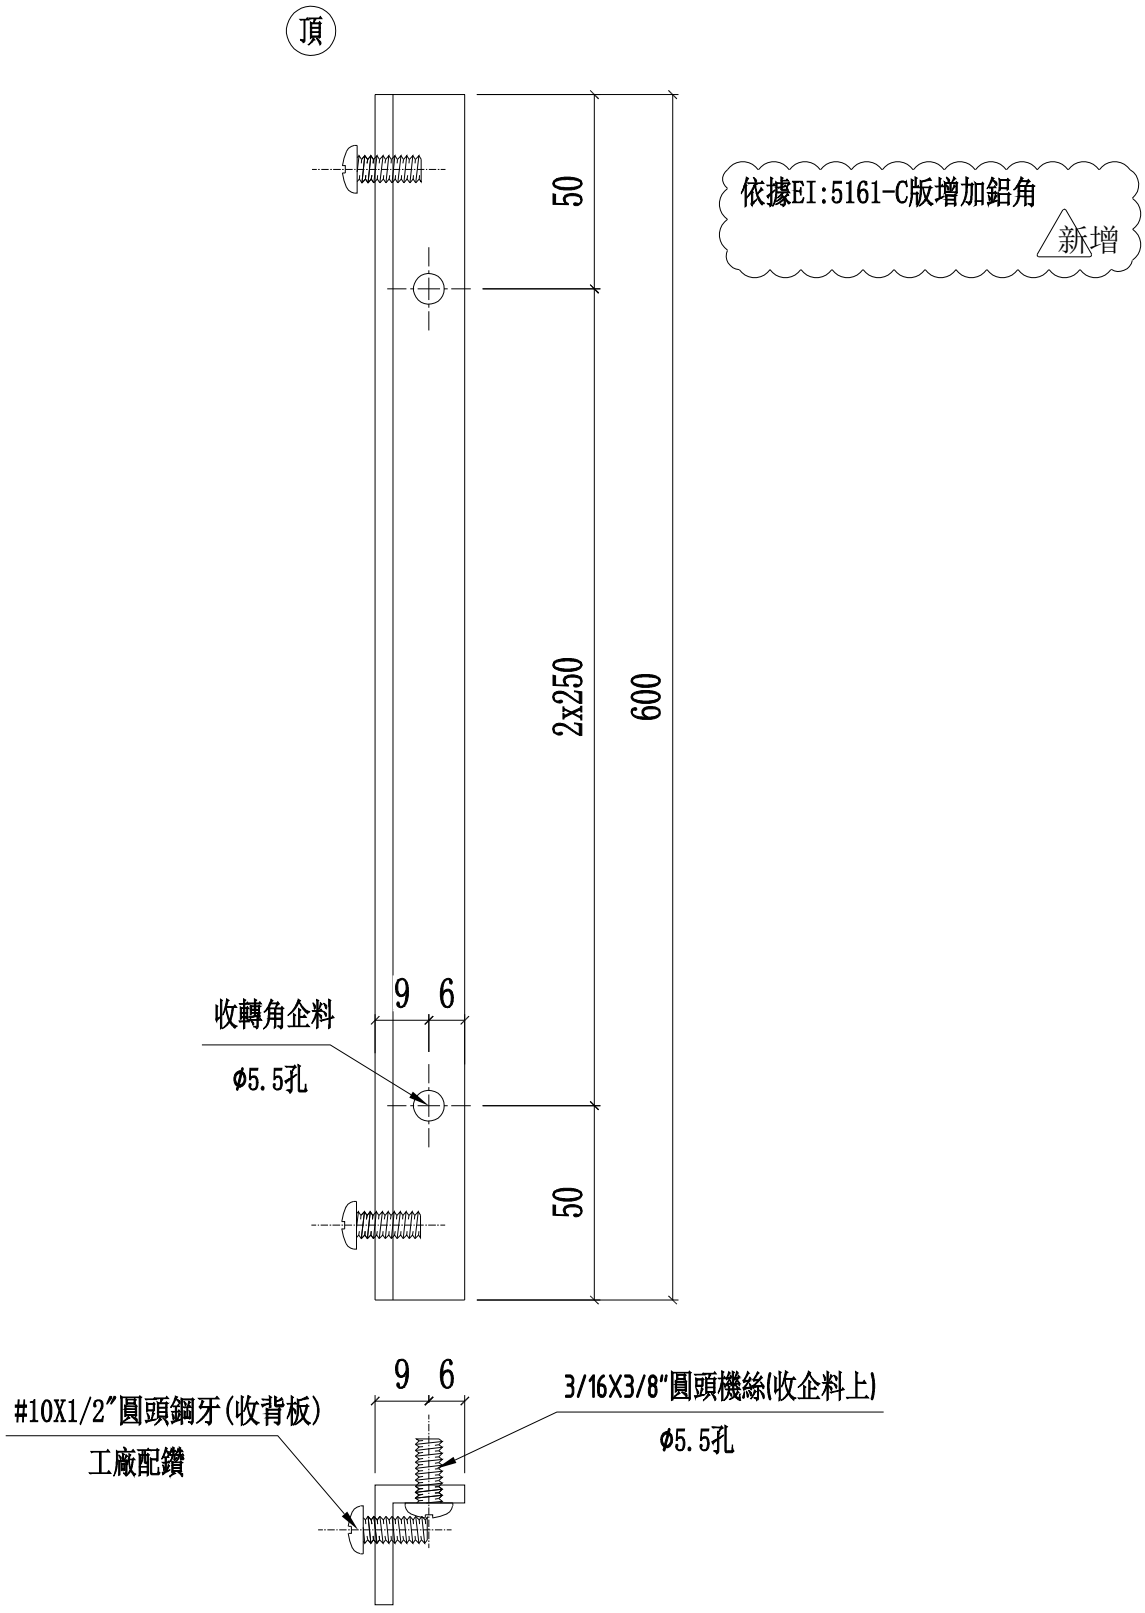

名稱	20*15*3㎜鋁角(轉角收背板)	制圖	陳俊賢	2022.6.1	修改	新增		
材料	JM1038	復核	謝永林	2022.06.28	日期	22.11.21		
顏色	MILL	批準	胡哥		圖號	UN-AG41ZL		

美特鋁質 有限公司
MIDI Aluminium Fabricator Ltd.

工程號	J853	地盤	延坪道住宅

數量	使用位置	樓層
1	CW-111ZL	23F

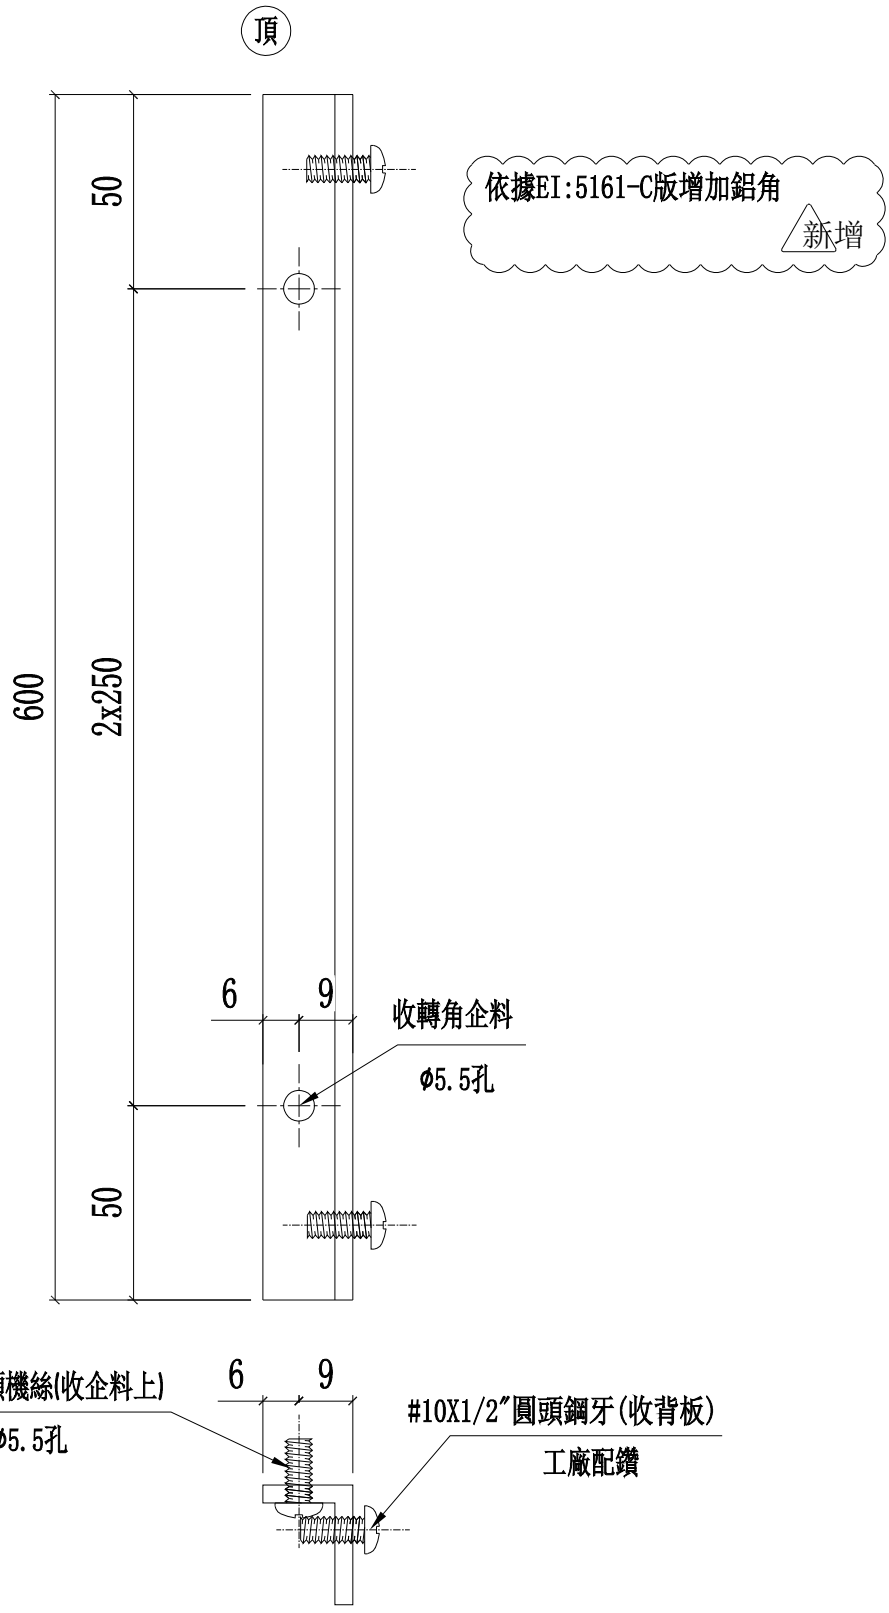

名稱	20*15*3㎜鋁角(轉角收背板)	制圖	陳俊賢	2022.6.1	修改	新增		
材料	JM1038	復核	謝永林	2022.06.28	日期	22.11.21		
顏色	MILL	批準	胡哥		圖號	UN-AG111ZR		

物料編號	數量	L	N	X	M	EQ	分格	使用位置	樓層
JM3034-6	2	579	2	X	250	39.5	600	CW-PLBG06SL	23F
JM3034-111	1	1729	5	X	300	114.5	1900	CW-111ZL	23F
JM3034-41	2	931	3	X	250	90.5	1100	CW-PLMB41ZL	23F
JM3034-115	2	1149	4	X	270	34.5	1250	CW-115L	23F

玻璃骨安裝示意圖

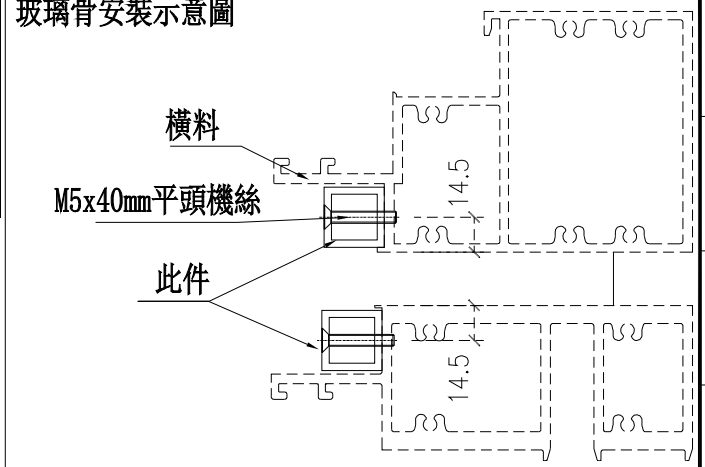

依據EI:5161-C版增加鋁墊通

新增

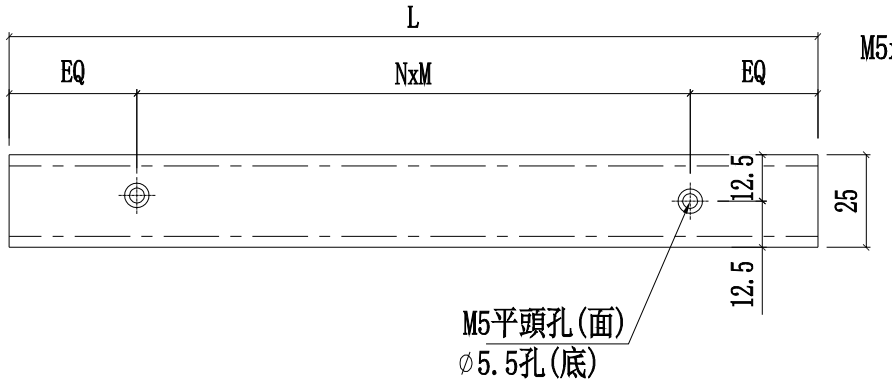

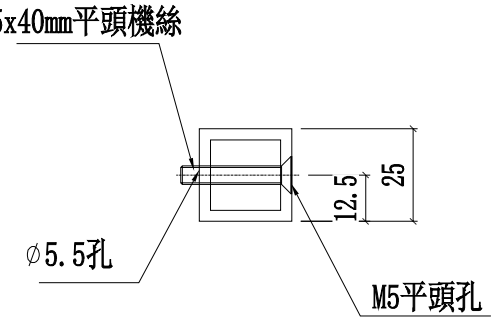

美特鋁質 有限公司
MIDI Aluminium Fabricator Ltd.

工程號	J853	地盤	延坪道住宅

修改	新增		
日期	22.11.21		
圖號	JM3034-6		

制圖	陳俊賢	2022.6.1
復核	謝永林	2022.11.21
批準	胡哥	

名稱	JM3034
材料	25x25x3mm鋁通
顏色	JMQ213457(三塗)

美特鋁質 有限公司
MIDI Aluminium Fabricator Ltd.

工程號	J853	地盤	延坪道住宅

樓層	數量	總數	使用位置	樓層
1	1	1	CW-PLBG06SL	23F

依據EI:5161-C版增加玻璃骨
新增

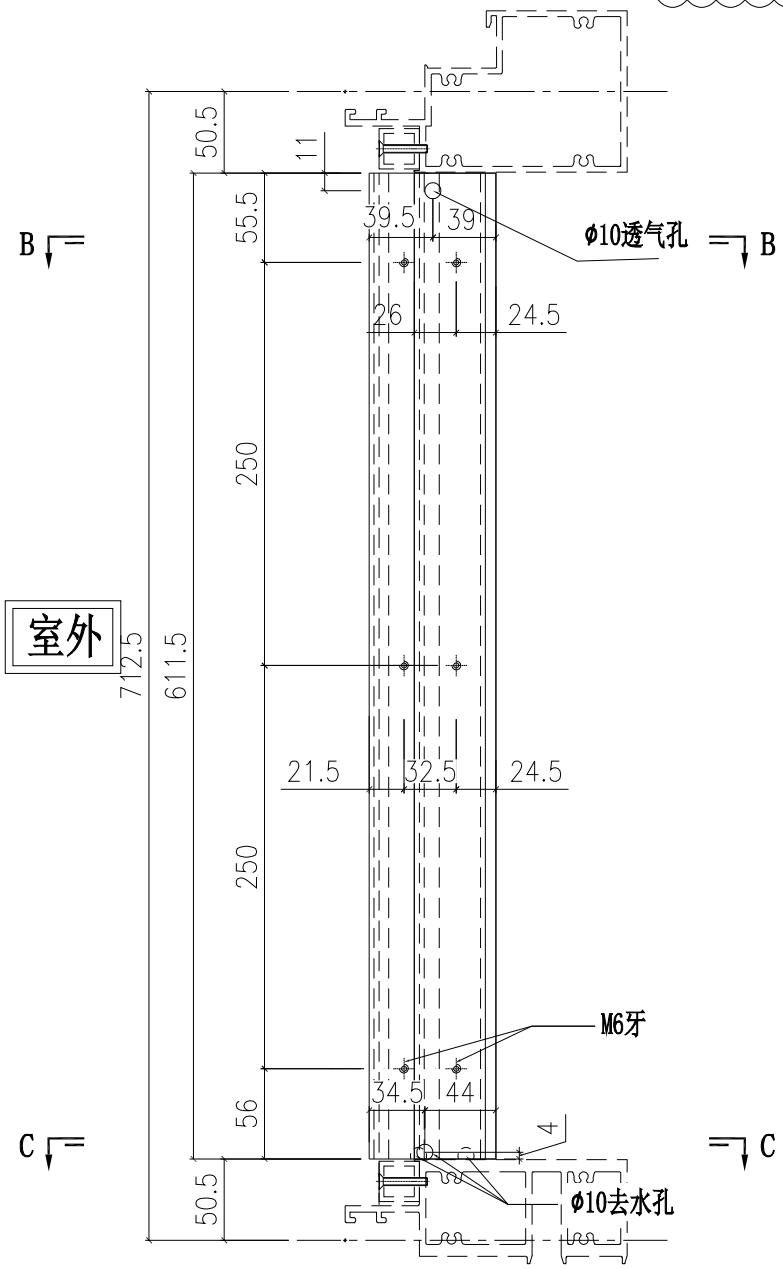

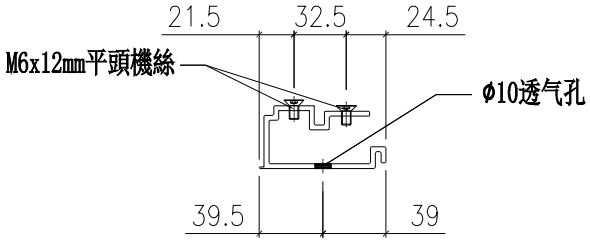

B-B

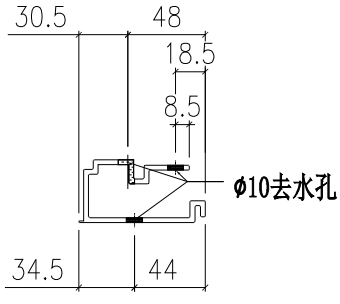

C-C

名稱	單玻骨	制圖	陳俊賢	2022.6.1	修改	新增		
材料	X85987	復核	謝永林	2022.06.28	日期	22.11.21		
顏色	JMQ213457(三塗)	批準	胡哥		圖號	UN-BM6		

美特鋁質 有限公司
MIDI Aluminium Fabricator Ltd.

工程號	J853	地盤	延坪道住宅

樓層	數量	總數	使用位置	樓層
1	1	1	CW-PLBG06SL	23F
樓層	數量	總數	使用位置	樓層
1	1	1	CW-PTBG41ZL	23F

依據EI:5161-C版增加玻璃骨
新增

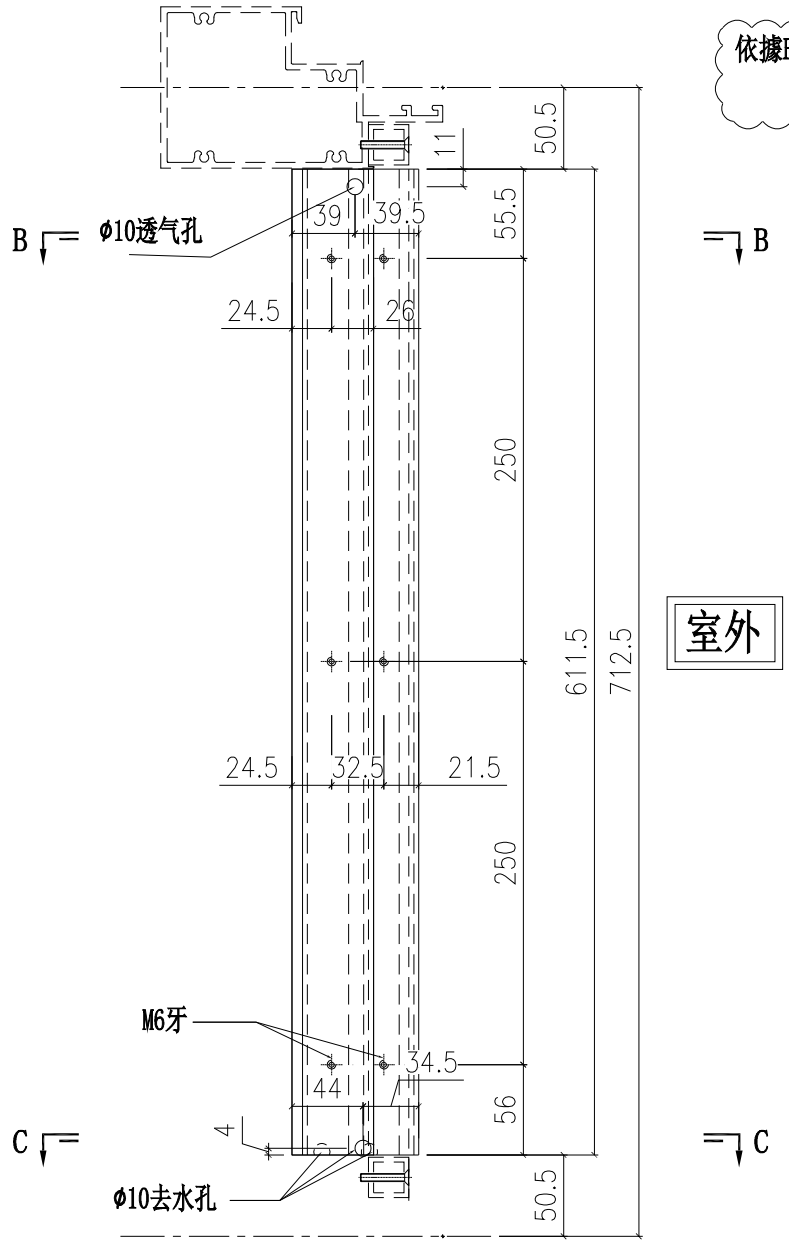

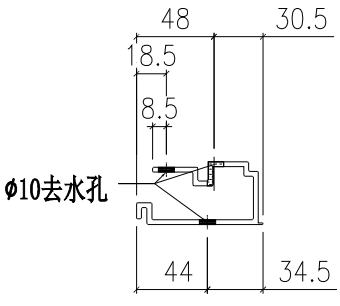

C-C

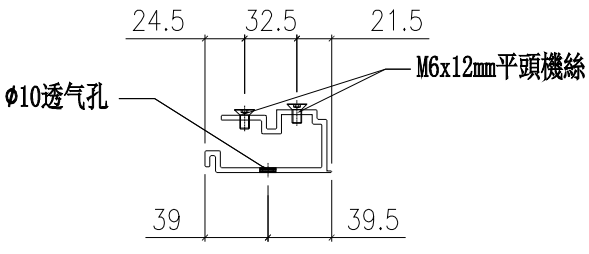

B-B

名稱	單玻骨	制圖	陳俊賢	2022.6.1	修改	新增		
材料	X85987	復核	謝永林	2022.06.28	日期	22.11.21		
顏色	JMQ213457(三塗)	批準	胡哥		圖號	UN-BM6R		

美特鋁質 有限公司
MIDI Aluminium Fabricator Ltd.

樓層	數量	總數	使用位置	樓層
1	1	1	CW-PTBG41ZL	23F

工程號	J853	地盤	延坪道住宅

依據EI:5161-C版增加玻璃骨
新增

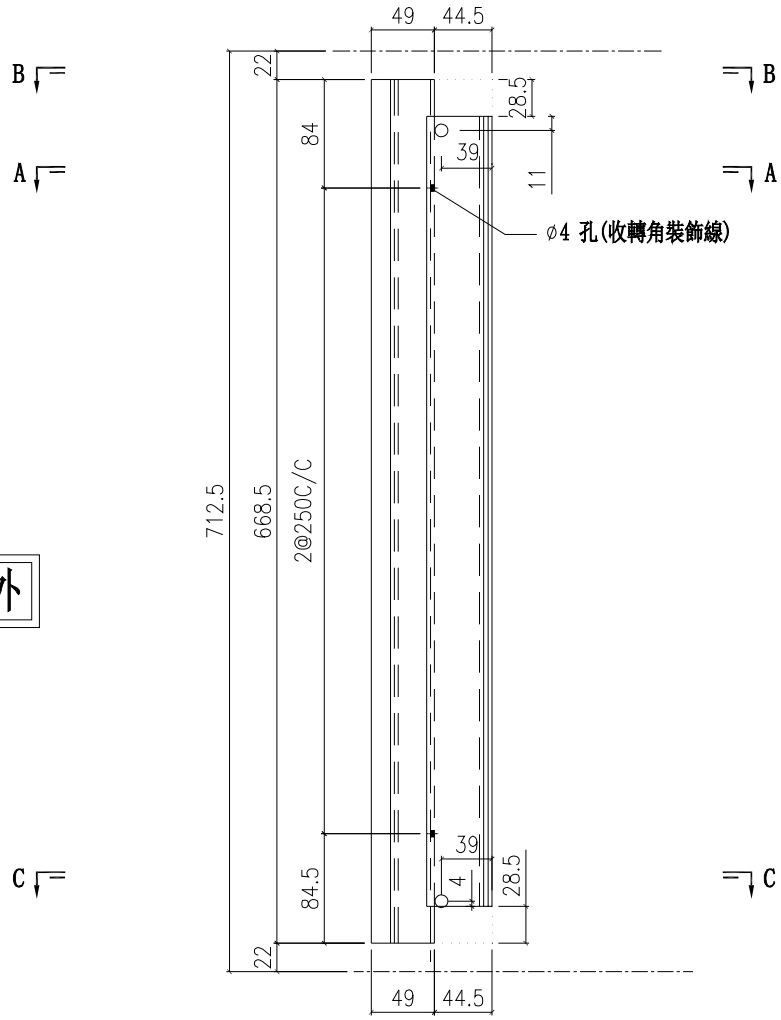

室外

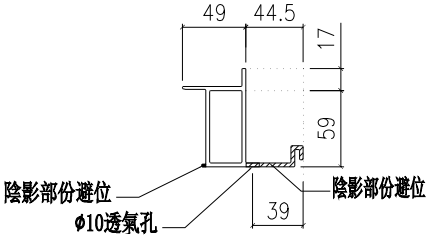

SECTION B-B

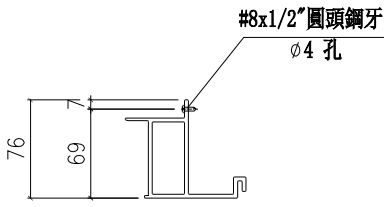

SECTION A-A

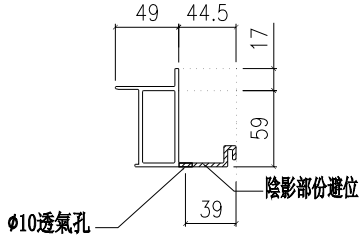

SECTION C-C

名稱	轉角生玻骨(單玻)	制圖	陳俊賢	2022.6.1	修改	新增		
材料	X85993	復核	謝永林	2022.06.28	日期	22.11.21		
顏色	JMQ213457(三塗)	批準	胡哥		圖號	UN-BM41Z		

美特鋁質 有限公司
MIDI Aluminium Fabricator Ltd.

工程號	J853	地盤	延坪道住宅

數量	使用位置	樓層
1	CW-111ZL	23F

依據EI:5161-C版增加玻璃骨
新增

室外

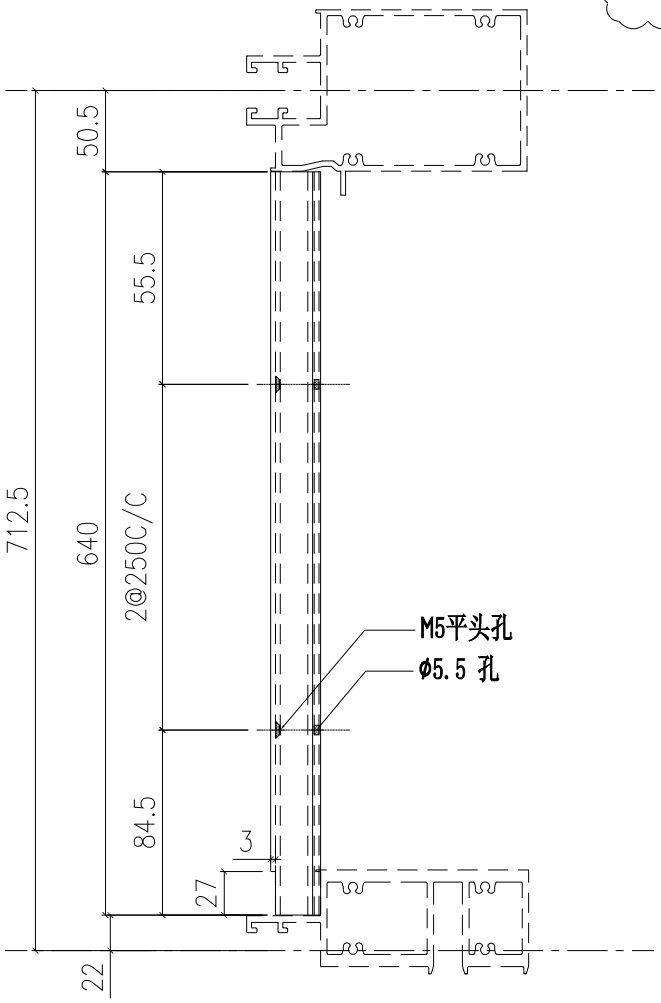

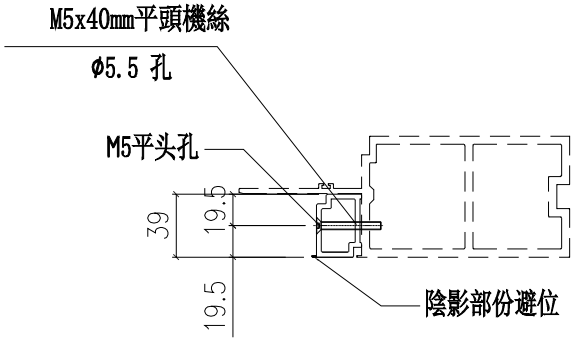

名稱	單玻線	制圖	陳俊賢	2022.6.1	修改	新增		
材料	X85991	復核	謝永林	2022.06.28	日期	22.11.21		
顏色	JMQ213457(三塗)	批準	胡哥		圖號	X85991-111L		

美特鋁質 有限公司
MIDI Aluminium Fabricator Ltd.

工程號	J853	地盤	延坪道住宅

數量	使用位置	樓層
1	CW-111ZL	23F

依據EI:5161-C版增加玻璃骨
新增

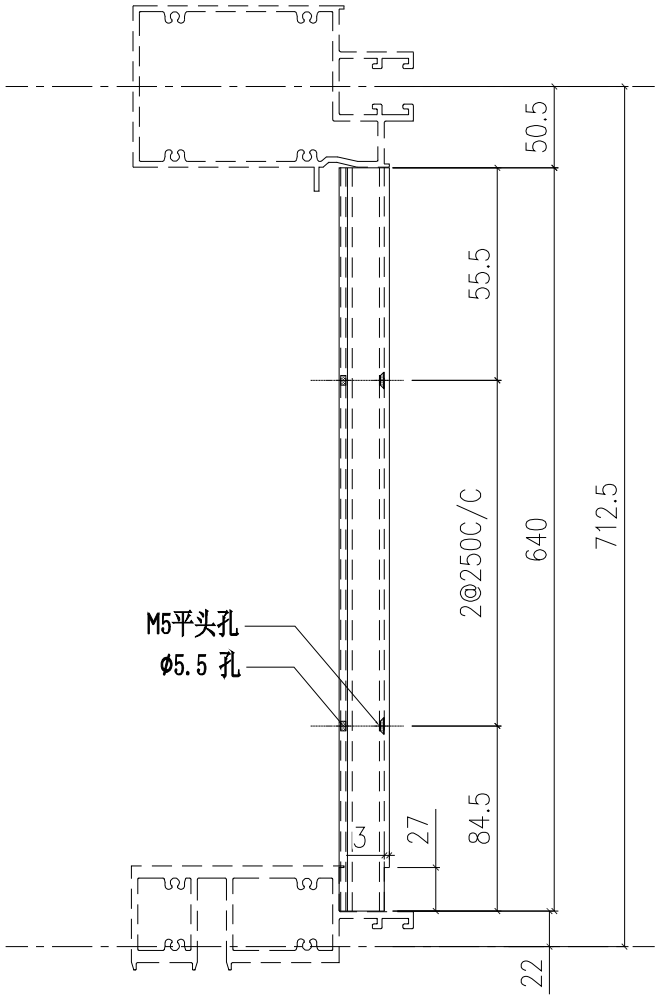

室外

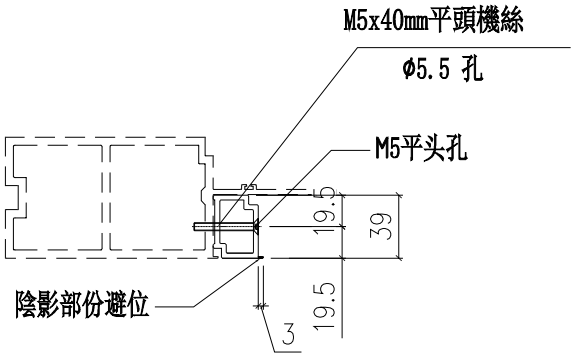

名稱	單玻線	制圖	陳俊賢	2022.6.1	修改	新增		
材料	X85991	復核	謝永林	2022.06.28	日期	22.11.21		
顏色	JMQ213457(三塗)	批準	胡哥		圖號	X85991-111R		

美特鋁質有限公司
MIDI Aluminium Fabricator Ltd. **QF005/8**

圖則登記表
DRAWING REGISTER

工程名稱 Project Title: **延坪道住宅**
T1座大貨幕牆窗玉及配件

工程編號 Project No: **J-853**

分發予 Distributed To

	接收日期 Receiving Date (適用於客戶圖則)									
年										
月										
日										

	發出日期 Issued Date									
年	22	22	22	22	22					
月	6	7	7	8	11					
日	30	19	22	13	09					

圖則編號 Drg. No.	圖則名稱 Drawing Title		修訂編號 Revision No.								
J853-SD-CW-4101	位置圖	1	-	-	-	-	-					
J853-SD-CW-4102	位置圖	2	-	-	-	-	A					
J853-SD-CW-4103	位置圖	3	-	-	-	-	-					
J853-SD-CW-4104	位置圖	4	-	-	-	-	A					
CW-TH15KZ	生窗玉組裝圖	5	-	A	-	-	-					
CW-TH41LZ	生窗玉組裝圖	6	-	A	B	-	-					
CW-TH14K	生窗玉組裝圖	7	-	-	-	-	-					
CW-TH06K	生窗玉組裝圖	8	-	-	-	-	A					
CW-TH13K	生窗玉組裝圖	9	-	-	-	-	A					
CW-TH20K	生窗玉組裝圖	10	-	-	-	-	A					
CW-TH23K	生窗玉組裝圖	11	-	-	-	-	-					
CW-TH23L	生窗玉組裝圖	12	-	-	-	-	-					
CW-SH06KL	生窗玉組裝圖	13	-	A	-	-	-					
CW-SH06LL	生窗玉組裝圖	14	-	A	-	-	-					
CW-SH10LL	生窗玉組裝圖	15	-	A	-	-	-					
CW-SH06KR	生窗玉組裝圖	16	-	A	-	-	-					
CW-SH06LR	生窗玉組裝圖	17	-	A	-	-	-					
X86169-01L-01T	窗玉橫料	18	-	-	-	-	-					
X86169-01R-01T	窗玉橫料	19	-	-	-	-	-					
X86169-02T-20T	窗玉橫料	20	-	-	-	-	A					
X86169-01L-01D	窗玉橫料	21	-	-	-	-	-					
X86169-01R-01D	窗玉橫料	22	-	-	-	-	-					
X86169-02T-20D	窗玉橫料	23	-	-	-	-	A					
X86167-01L-01KL	窗玉企料	24	-	-	-	-	-					
X86167-01L-01KR	窗玉企料	25	-	A	-	-	-					
X86167-01R-01KL	窗玉企料	26	-	A	-	-	-					
X86167-01R-01KR	窗玉企料	27	-	-	-	-	-					
X86167-02T-02KL	窗玉企料	28	-	-	A	-	B					
X86167-02T-02KR	窗玉企料	29	-	-	A	-	B					

美特鋁質有限公司
MIDI Aluminium Fabricator Ltd. **QF005/8**

圖則登記表
DRAWING REGISTER

工程名稱 Project Title: **延坪道住宅**
T1座大貨幕牆窗玉及配件
工程編號 Project No: **J-853**

分發予 Distributed To

接收日期 Receiving Date (適用於客戶圖則)

發出日期 Issued Date

年										
月										
日										
年	22	22	22	22	22					
月	6	7	7	8	11					
日	30	19	22	13	09					

圖則編號 Drg. No.	圖則名稱 Drawing Title		修訂編號 Revision No.								
X86167-02T-03LL	窗玉企料	30	-	-	A	-	-					
X86167-02T-03KR	窗玉企料	31	-	-	A	-	-					
X85988-02-06	玻璃扣盖(带胶条位)	32	-	-	-	-	-					
X85988-02-20T	玻璃扣盖(带胶条位)	33	-	-	-	-	-					
X85988-02-15	玻璃扣盖(带胶条位)	34	-	-	-	-	-					
LBW-01	扣碼墊巴	35	-	-	-	-	-					
LBW-01a	扣碼墊巴	36	-	-	-	-	-					
LBW-02	窗占墊巴	37	-	-	-	-	-					
LBW-02a	窗占墊巴	38	-	-	-	-	-					
LBW-03a	24"扇撐墊巴	39	-	-	A	-	-					
LBW-04a	24"扇撐墊巴	40	-	-	A	-	-					
LBW-09	16"扇撐墊巴	41	-	-	-	-	-					
LBW-09a	16"扇撐墊巴	42	-	-	-	-	-					
LBW-09R	16"扇撐墊巴	43	-	-	-	-	-					
LBW-09aR	16"扇撐墊巴	44	-	-	-	-	-					
UN-LB08KL	窗玉拉巴	45	-	A	-	-	-					
UN-LB08KR	窗玉拉巴	46	-	A	-	-	-					
UN-LB05KL	窗玉拉巴	47	-	-	-	-	-					
UN-LB05KR	窗玉拉巴	48	-	-	-	-	-					
UN-LB05-15Z	窗玉拉巴	49	-	-	-	-	-					
UN-LB05-20	窗玉拉巴	50	-	-	-	-	-					
UN-LB05-41Z	窗玉拉巴	51	-	-	A	-	-					
SS-02	加力巴(SH窗16寸扇撐用)	52	-	-	-	-	-					
SS-03	加力巴(TH窗24寸扇撐用)	53	-	-	A	-	-					
CW-AG07	SH窗玉角碼用鋁角	54	-	-	-	A	-					
CW-AG07a	TH窗玉角碼用鋁角	55	-	-	-	A	-					
CW-LB07	幕牆飛機碼	56	-	-	-	-	-					
UN-DB-01	限位撐墊巴	57	-	-	-	-	-					

圖則登記表
DRAWING REGISTER

工程名稱 Project Title:	延坪道住宅 T1座大貨幕牆窗玉及配件
工程編號 Project No:	**J-853**

分發予 Distributed To		接收日期 Receiving Date (適用於客戶圖則)									
	年										
	月										
	日										
	年	22	22	22	22	22					
	月	6	7	7	8	11					
	日	30	19	22	13	09					

圖則編號 Drg. No.	圖則名稱 Drawing Title		修訂編號 Revision No.									
J853-T41LZ	多點鎖放樣圖	58	-	-	A	B	-					
J853-T15KZ	多點鎖放樣圖	59	-	-	-	A	-					
J853-T20K	多點鎖放樣圖	60	-	-	-	A	B					
J853-T23L	多點鎖放樣圖	61	-	-	-	A	-					
J853-SL06K	多點鎖放樣圖	62	-	A	-	B	-					
J853-SL06L	多點鎖放樣圖	63	-	A	-	B	-					
J853-SR06K	多點鎖放樣圖	64	-	A	-	B	-					
J853-SR06L	多點鎖放樣圖	65	-	A	-	B	-					
CW-TH06L	生窗玉組裝圖	66	-	-	-	-	新增					
CW-TH13L	生窗玉組裝圖	67	-	-	-	-	新增					
CW-TH20L	生窗玉組裝圖	68	-	-	-	-	新增					
J853-T20L	多點鎖放樣圖	69	-	-	-	-	新增					

LEGEND :
R.S. = RESTRAINT SOCKET

ROOF S.F.L
25/F S.F.L
23/F S.F.L
22/F S.F.L
7~21/F S.F.L
6/F S.F.L
5/F S.F.L

CW-TH20L
CW-TH20K
CW-TH14K
依據EI-5161C修改編號
R.S AT 25/F
R.S AT 23/F
R.S AT 16/F & 21/F
SD
Sliding Door (REFER SEP. SUB)

1 PART ELEVATION FOR CURTAIN WALL (CW06 T1)
2 TYPICAL SECTION FOR CURTAIN WALL
3 TYPICAL SECTION FOR CURTAIN WALL
4 PART PLAN FOR CURTAIN WALL
5 PART PLAN FOR CURTAIN WALL
6 PART PLAN FOR CURTAIN WALL
7 PART PLAN FOR CURTAIN WALL
8 PART PLAN FOR CURTAIN WALL
9 PART PLAN FOR CURTAIN WALL
10 PART ELEVATION FOR CURTAIN WALL (CW04 T1)
11 TYPICAL SECTION FOR CURTAIN WALL
12 PART PLAN FOR CURTAIN WALL
13 PART PLAN FOR CURTAIN WALL

FAMILY ROOM
MASTER ENSUITE
DIN.
LIV.
ENSUITE 3

FLOOR LEVEL (S.F.L.)

FLOOR	LEVEL
ROOF	+210.00
25/F	+206.50
23/F	+203.00
22/F	+199.50
21/F	+196.05
20/F	+192.60
19/F	+189.15
18/F	+185.70
17/F	+182.25
16/F	+178.80
15/F	+175.35
12/F	+171.90
11/F	+168.45
10/F	+165.00
9/F	+161.55
8/F	+158.10
7/F	+154.65
6/F	+151.20
5/F	+147.75

- STONE CLADDING (BY OTHERS)

LEGEND:
- G1 – 10mm HEAT STRENGTHENED GLASS (OUTER) + 12mm AIR SPACE +12mm THK. TEMPERED CLEAR GLASS (INNER)
- G2 – 10mm HEAT STRENGTHENED GLASS (OUTER) + 12mm AIR SPACE +10mm THK. TEMPERED CLEAR GLASS (INNER)
- G4 – 12mm THK. HEAT STRENGTHENED GLASS & 2mm THK. ALUM. BACKPAN (SPANDREL GLASS)
- G5 – 12mm THK. CLEAR TEMPERED GLASS (INTERNAL PROTECTIVE BARRIER)
- 3mm THK. ALUM. CLADDING
- S.J. – STACK JOINT (WIND LOAD)
- AE01 – ALUM. EXTRUSION DIE NO.
- ▲ – SUPPORT POINT (WIND LOAD + DEAD LOAD)
- ● – SUPPORT POINT (WIND LOAD)

B.D. REF :

CLIENT :
SHIMAO GROUP HOLDINGS LIMITED

ARCHITECT :
WONG TUNG & PARTNERS LIMITED
ARCHITECTS & PLANNERS

MAIN CONTRACTOR :
協興建築有限公司
HIP HING CONSTRUCTION CO LTD

STRUCTURAL ENGINEER :
C M WONG & ASSOCIATES LTD
黃志明建築工程師有限公司

FACADE CONSULTANT:
MEINHARDT

NOTE :
1. ALL DIMENSIONS ARE IN mm.
2. ALL ELEVATIONS ARE VIEWED FROM OUTSIDE.
3. ALL DIMENSIONS TO BE VERIFIED ON SITE BEFORE FABRICATION.

LEGEND :
X1 — DETAIL MARK NO.
X001 — REFER SHEET NO.
1. F.F.L. --FINISHED FLOOR LEVEL
2. S.F.L. --STRUCTURAL FLOOR LEVEL
3. /R --REVERSED DETAIL

NO.	DATE	REVISED	BY
A	02-10-2021	REVISION SUBJECT TO ARCH. COMMENT	

JOB NO. : J-853

PROJECT :
PROPOSED RESIDENTIAL DEVELOPMENT AT N.K.I.L. 6542 YIN PING ROAD KOWLOON

TITLE :
PART ELEVATION FOR CURTAIN WALL AT TOWER 1

DATE : 18-MAR-21 | SCALE : 1:60 (A1)
DRAWN BY : LHR | CHECKED BY :

美特鋁質有限公司
MIDI ALUMINIUM FABRICATOR LTD.
Units 6-8, Sunray Industrial Centre, 1/F
610 Cha Kwo Ling Road, Kowloon
Tel:23489211-4 Fax:(852)27727666

DWG NO. : J853-SD-CW-4102 | REV. : B

LEGEND :

R.S. = RESTRAINT SOCKET

依據EI-5161C
修改編號

CW-SH10LL
CW-TH13L
CW-TH06L
CW-TH13K
CW-TH06K

ROOF S.F.L
25/F S.F.L
23/F S.F.L
22/F S.F.L
7~21/F S.F.L
6/F S.F.L
5/F S.F.L

1 PART ELEVATION FOR CURTAIN WALL

2 TYPICAL SECTION FOR CURTAIN WALL

3 TYPICAL SECTION FOR CURTAIN WALL

4 TYPICAL SECTION FOR CURTAIN WALL

5 PART PLAN FOR CURTAIN WALL

6 PART PLAN FOR CURTAIN WALL

7 PART PLAN FOR CURTAIN WALL

8 PART PLAN FOR CURTAIN WALL

9 PART PLAN FOR CURTAIN WALL

10 PART PLAN FOR CURTAIN WALL

11 TYPICAL SECTION FOR CURTAIN WALL

FLOOR LEVEL (S.F.L.)

FLOOR	LEVEL
ROOF	+210.00
25/F	+206.50
23/F	+203.00
22/F	+199.50
21/F	+196.05
20/F	+192.60
19/F	+189.15
18/F	+185.70
17/F	+182.25
16/F	+178.80
15/F	+175.35
12/F	+171.90
11/F	+168.45
10/F	+165.00
9/F	+161.55
8/F	+158.10
7/F	+154.65
6/F	+151.20
5/F	+147.75

- STONE CLADDING (BY OTHERS)

LEGEND:

- 10mm HEAT STRENGTHENED GLASS (OUTER) + 12mm AIR SPACE +12mm THK. TEMPERED CLEAR GLASS (INNER)
- 10mm HEAT STRENGTHENED GLASS (OUTER) + 12mm AIR SPACE +10mm THK. TEMPERED CLEAR GLASS (INNER)
- 12mm THK. HEAT STRENGTHENED GLASS & 2mm THK. ALUM. BACKPAN (SPANDREL GLASS)
- 12mm THK. CLEAR TEMPERED GLASS (INTERNAL PROTECTIVE BARRIER)
- 3mm THK. ALUM. CLADDING
- S.J. - STACK JOINT (WIND LOAD)
- AE01 - ALUM. EXTRUSION DIE NO.
- ▲ - SUPPORT POINT (WIND LOAD + DEAD LOAD)
- ● - SUPPORT POINT (WIND LOAD)

B.D. REF :

CLIENT :

SHIMAO GROUP HOLDINGS LIMITED

ARCHITECT :

WONG TUNG & PARTNERS LIMITED
ARCHITECTS & PLANNERS

MAIN CONTRACTOR :

協興建築有限公司
HIP HING CONSTRUCTION CO LTD

STRUCTURAL ENGINEER :

C M WONG & ASSOCIATES LTD
黃志明建築工程師有限公司

FACADE CONSULTANT:

MEINHARDT

NOTE :

1. ALL DIMENSIONS ARE IN mm.
2. ALL ELEVATIONS ARE VIEWED FROM OUTSIDE.
3. ALL DIMENSIONS TO BE VERIFIED ON SITE BEFORE FABRICATION.

LEGEND :

- X1 / X001 - DETAIL MARK NO. / REFER SHEET NO.
1. F.F.L. --FINISHED FLOOR LEVEL
2. S.F.L. --STRUCTURAL FLOOR LEVEL
3. /R --REVERSED DETAIL

NO.	DATE	REVISED	BY
A	02-10-2021	REVISION SUBJECT TO ARCH. COMMENT	

JOB NO. : J-853

PROJECT :

PROPOSED RESIDENTIAL DEVELOPMENT AT N.K.I.L. 6542 YIN PING ROAD KOWLOON

TITLE :

PART ELEVATION FOR CURTAIN WALL AT TOWER 1

DATE : 18-MAR-21 | SCALE : 1:60 (A1)

DRAWN BY : LHR | CHECKED BY :

美特鋁製有限公司
MIDI ALUMINIUM FABRICATOR LTD.
Units 6-8, Sunray Industrial Centre, 1/F
610 Cha Kwo Ling Road, Kowloon
Tel:23489211-4 Fax:(852)27727666

DWG NO. : J853-SD-CW-4104 | REV. : B

美特鋁質 有限公司
MIDI Aluminium Fabricator Ltd.

工程號	J853	地盤	延坪道住宅

圖號	樓層	數量	總數	使用位置	樓層
CW-TH06K B	15	2	30	CW-PTMG06K	(5F-21F)*2
	~~1~~	~~2~~	~~2~~	~~CW-PTMG06X~~	~~22F*2~~

依據EI-5161C
分出樓層 B

A版修改拉巴锁点

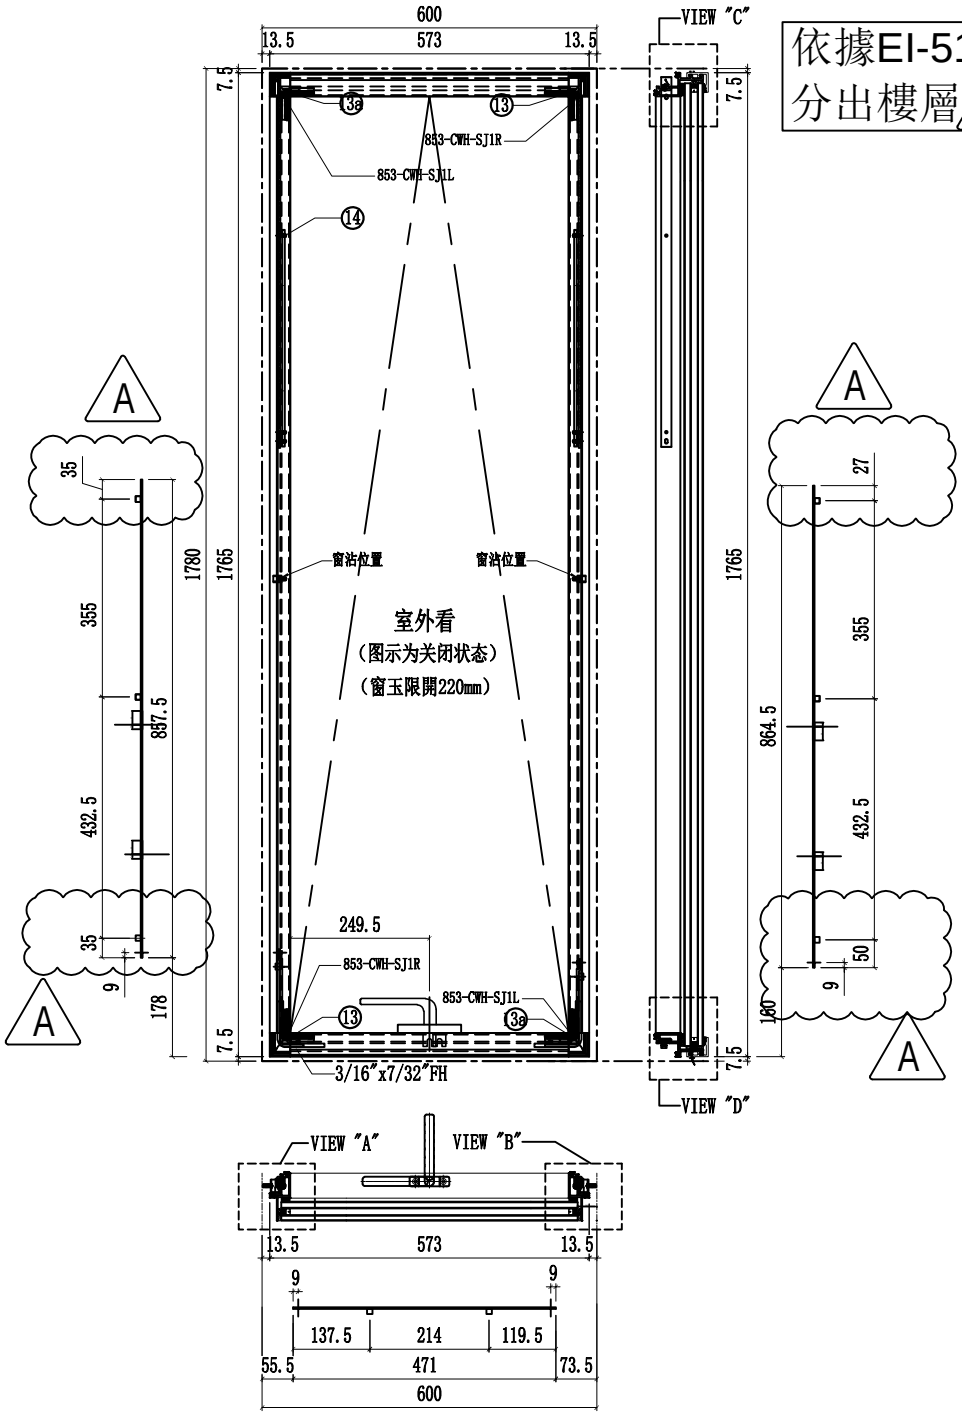

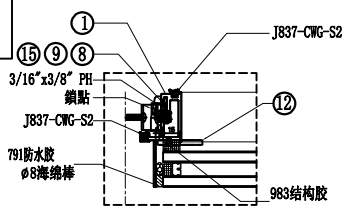

VIEW "A"

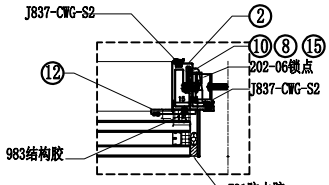

VIEW "B"

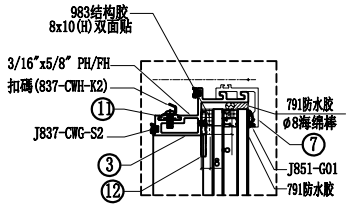

VIEW "C"

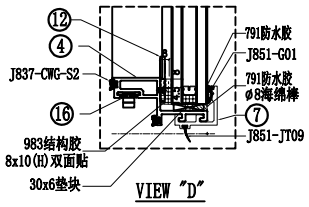

VIEW "D"

序號	名稱	加工圖號	長度	模號	數量	序號	名稱	加工圖號	長度	模號	數量
1	窗玉企料	X86167-02T-02KL	1680	X86167	1	11	扣碼墊巴	LBW-01	55	X85964	2
2	窗玉企料	X86167-02T-02KR	1680	X86167	1	12	TH窗玉角碼用鋁角	CW-AG07a	20.5	50*50*5mm鋁角	4
3	窗玉橫料	X86169-02T-06T	499	X86169	1	13	飛機碼	CW-LB07	40	4mm鋁巴	4
4	窗玉橫料	X86169-02T-06D	499	X86169	1	14	扇撐加力巴	SS-03	283	12*3mm鋁巴	2
7	扣蓋	X85988-02-06T	544	X85988	2	15	拉巴	UN-LB05KL	857.5	X85964	1
8	窗占墊巴	LBW-02	25	X85964	2	16	拉巴	UN-LB05-06	471	X85964	1
9	扇撐墊巴	LBW-03a	348	X85964	1	17	拉巴	UN-LB05KR	864.5	X85964	1
10	扇撐墊巴	LBW-04a	348	X85964	1	18	G2-06K	32mm中空玻璃533x1727			1

名稱	生窗玉組裝圖	制圖	陳俊賢	2022.6.21	修改	A	B	
材料	-	復核	謝永林	2022.6.22	日期	2022.9.14	22.11.10	
顏色	JMQ213457(三塗)	批準	胡哥		圖號	CW-TH06K		

美特鋁質 有限公司
MIDI Aluminium Fabricator Ltd.

工程號	J853	地盤	延坪道住宅

圖號	樓層	數量	總數	使用位置	樓層
CW-TH13K	15	1	15	CW-PTBG13K	5F-21F
B	1	1	1	CW-PTBG13X	22F
	15	1	15	CW-PTMB13K	5F-21F
B	1	1	1	CW-PTMB13X	22F
	合計:		32		

A版修改拉巴锁点

依據EI-5161C
分出樓層 B

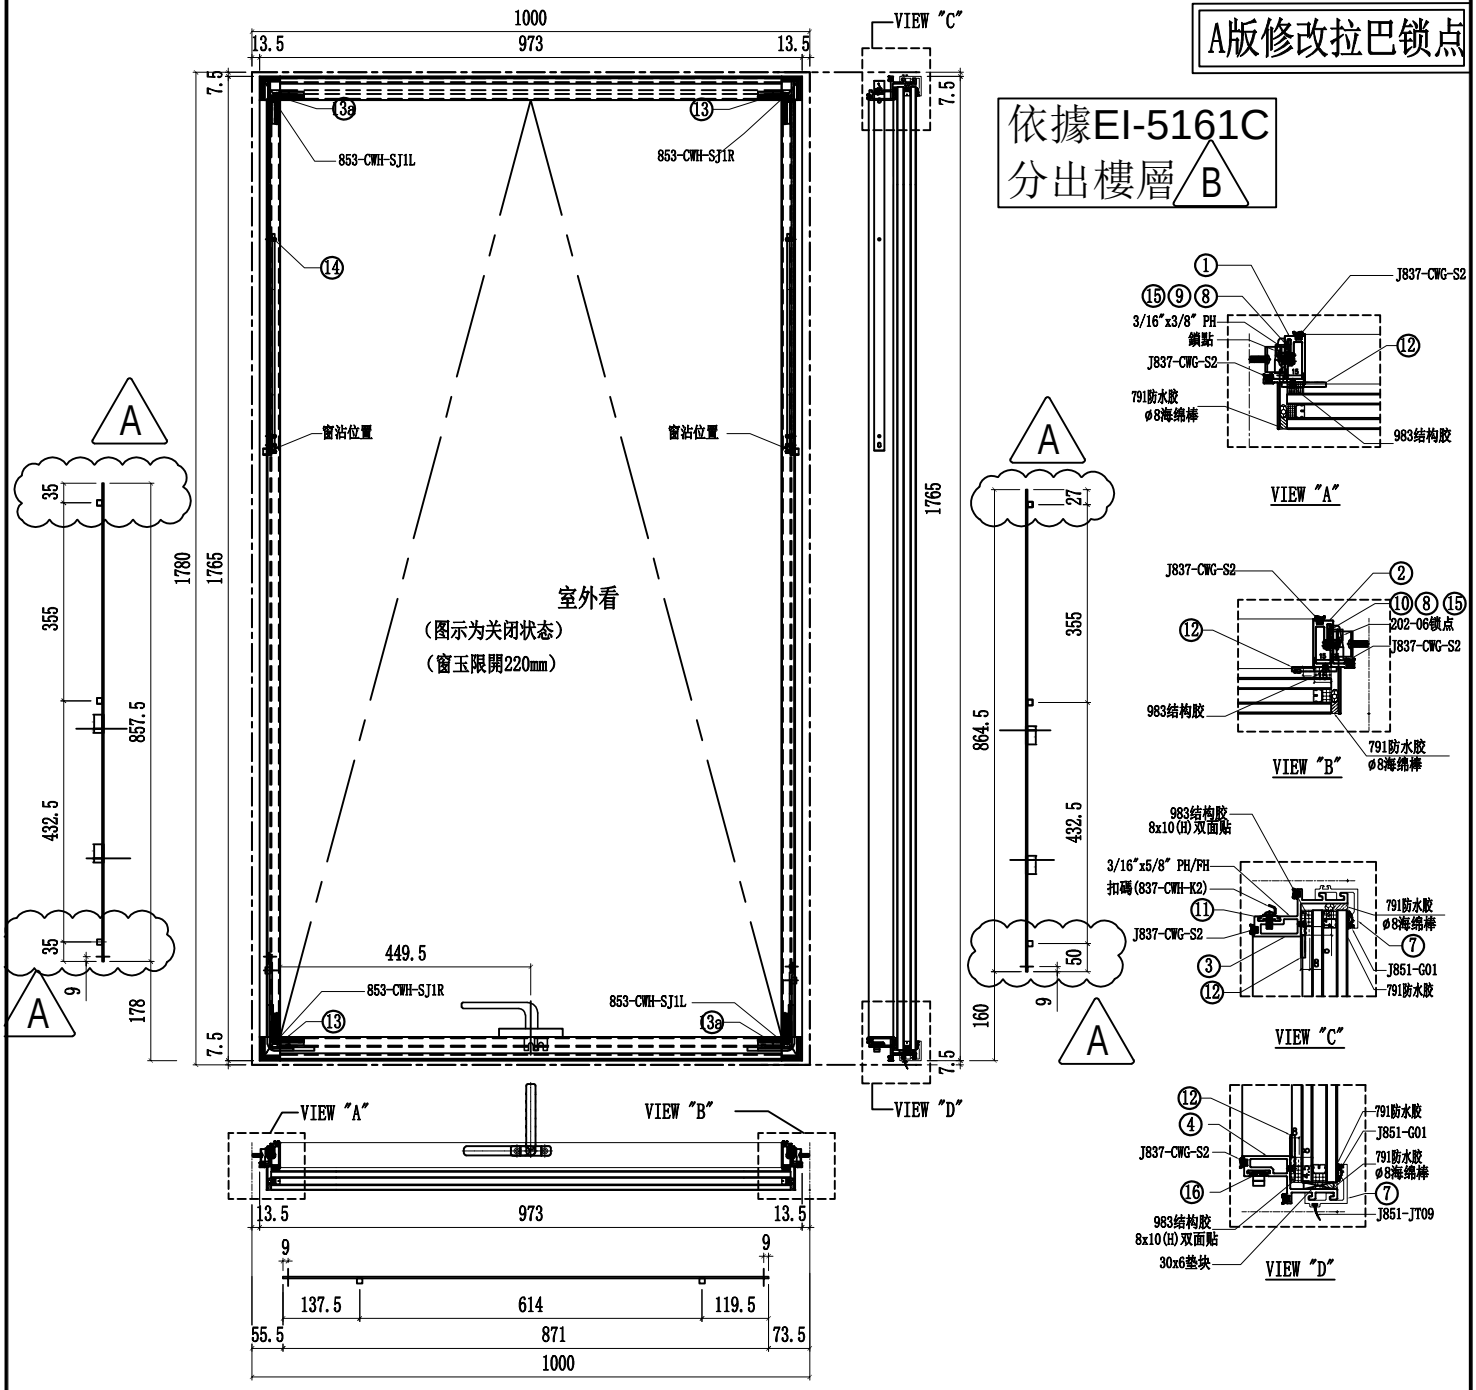

序號	名稱	加工圖號	長度	模號	數量	序號	名稱	加工圖號	長度	模號	數量
1	窗玉企料	X86167-02T-02KL	1680	X86167	1	11	扣碼墊巴	LBW-01	55	X85964	2
2	窗玉企料	X86167-02T-02KR	1680	X86167	1	12	TH窗玉角碼用鋁角	CW-AG07a	20.5	50*50*5mm鋁角	4
3	窗玉橫料	X86169-02T-13T	899	X86169	1	13	飛機碼	CW-LB07	40	4mm鋁巴	4
4	窗玉橫料	X86169-02T-13D	899	X86169	1	14	扇撐加力巴	SS-03	283	12*3mm鋁巴	2
7	扣蓋	X85988-02-13T	944	X85988	2	15	拉巴	UN-LB05KL	857.5	X85964	1
8	窗占墊巴	LBW-02	25	X85964	2	16	拉巴	UN-LB05-13	871	X85964	1
9	扇撐墊巴	LBW-03a	348	X85964	1	17	拉巴	UN-LB05KR	864.5	X85964	1
10	扇撐墊巴	LBW-04a	348	X85964	1	18	G2-13K	32mm中空玻璃933x1727			1

名稱	生窗玉組裝圖	制圖	陳俊賢	2022.6.21	修改	A	B	
材料	-	復核	謝永林	2022.6.22	日期	2022.9.14	22.11.10	
顏色	JMQ213457(三塗)	批準	胡哥		圖號	CW-TH13K		

美特鋁質 有限公司
MIDI Aluminium Fabricator Ltd.

工程號	J853	地盤	延坪道住宅

圖號	樓層	數量	總數	使用位置	樓層
CW-TH20K B	14	1	14	CW-PTBG20K	6F-21F
	1	1	1	CW-PTBG20X	22F
CW-TH20K B	14	1	14	CW-PTMB20K	6F-21F
	1	1	1	CW-PTMB20X	22F

A版修改拉巴锁点

依據EI-5161C
分出樓層 B

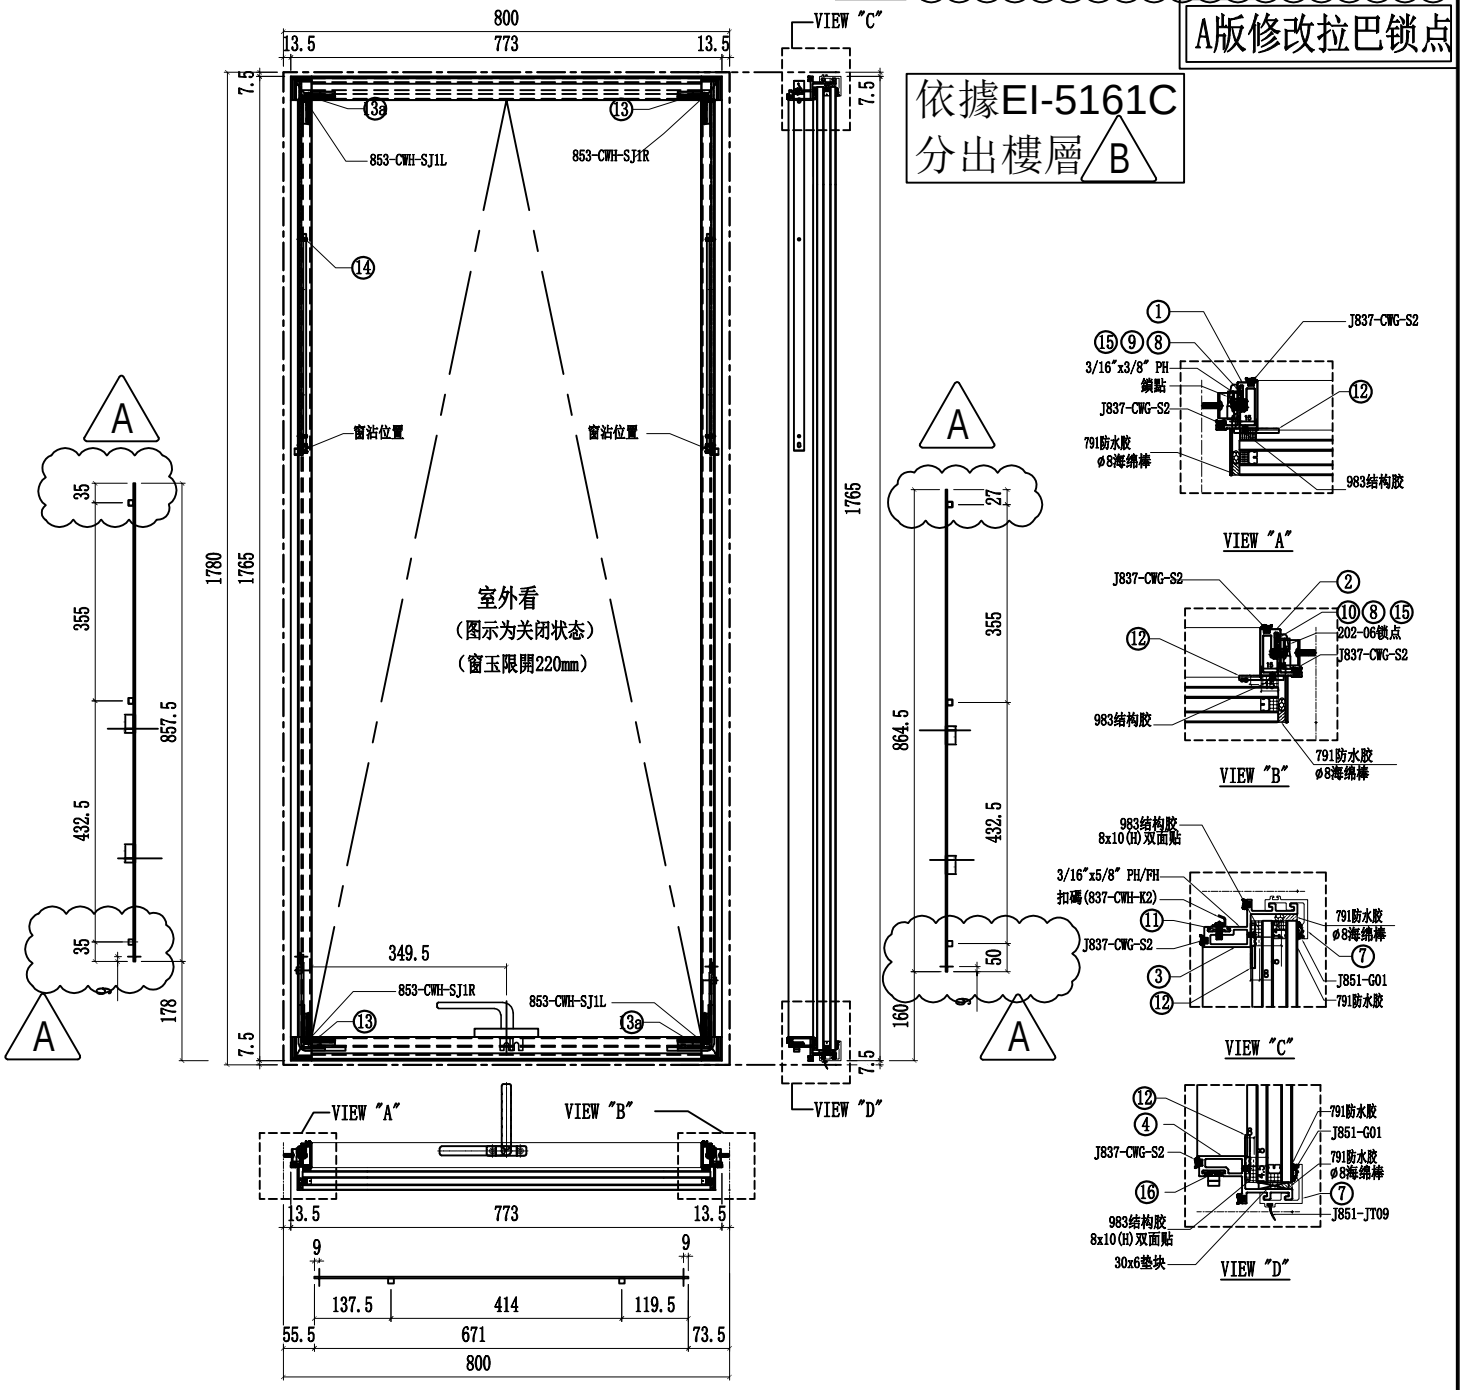

序號	名稱	加工圖號	長度	模號	數量	序號	名稱	加工圖號	長度	模號	數量
1	窗玉企料	X86167-02T-02KL	1680	X86167	1	11	扣碼墊巴	LBW-01	55	X85964	2
2	窗玉企料	X86167-02T-02KR	1680	X86167	1	12	TII窗玉角碼用鋁角	CW-AG07a	20.5	50*50*5mm鋁角	4
3	窗玉橫料	X86169-02T-20T	699	X86169	1	13	飛機碼	CW-LB07	40	4mm鋁巴	4
4	窗玉橫料	X86169-02T-20D	699	X86169	1	14	扇撐加力巴	SS-03	283	12*3mm鋁巴	2
7	扣蓋	X85988-02-20T	744	X85988	2	15	拉巴	UN-LB05KL	857.5	X85964	1
8	窗占墊巴	LBW-02	25	X85964	2	16	拉巴	UN-LB05-20	671	X85964	1
9	扇撐墊巴	LBW-03a	348	X85964	1	17	拉巴	UN-LB05KR	864.5	X85964	1
10	扇撐墊巴	LBW-04a	348	X85964	1	18	G2-20K	32mm中空玻璃733x1727			1

名稱	生窗玉組裝圖	制圖	陳俊賢	2022.6.21	修改	A	B	
材料	-	復核	謝永林	2022.6.22	日期	2022.9.14	22.11.10	
顏色	JMQ213457(三塗)	批準	胡哥		圖號	CW-TH20K		

△A 依據EI-5161C修改編號

圖號	樓層	數量	總數	A	B	L	使用位置	樓層
X86169-02T-20T	14	1	14	142.5	142.5	699.0	CW-TH20K	6F-21F
	1	1	1	142.5	142.5	699.0	CW-TH20L	22F
	14	1	14	142.5	142.5	699.0	CW-TH20K	6F-21F
	1	1	1	142.5	142.5	699.0	CW-TH20L	22F
X86169-02T-13T	15	1	15	142.5	142.5	899.0	CW-TH13K	5F-21F
	1	1	1	142.5	142.5	899.0	CW-TH13L	22F
	15	1	15	142.5	142.5	899.0	CW-TH13K	5F-21F
	1	1	1	142.5	142.5	899.0	CW-TH13L	22F
X86169-02T-06T	15	2	30	142.5	142.5	499.0	CW-TH06K	5F-21F
	1	2	2	142.5	142.5	499.0	CW-TH06L	22F
X86169-02T-14T	14	1	14	142.5	142.5	1014.0	CW-TH14K	6F-21F
X86169-02T-23T	15	1	15	142.5	142.5	749.0	CW-TH23K	5F-21F
	1	1	1	142.5	142.5	749.0	CW-TH23L	22F
X86169-02T-15T	15	1	15	212.5	189.5	1108.0	CW-TH15KZ	5F-21F
X86169-02T-41T	1	1	1	119.5	142.5	893.0	CW-TH41LZ	23F

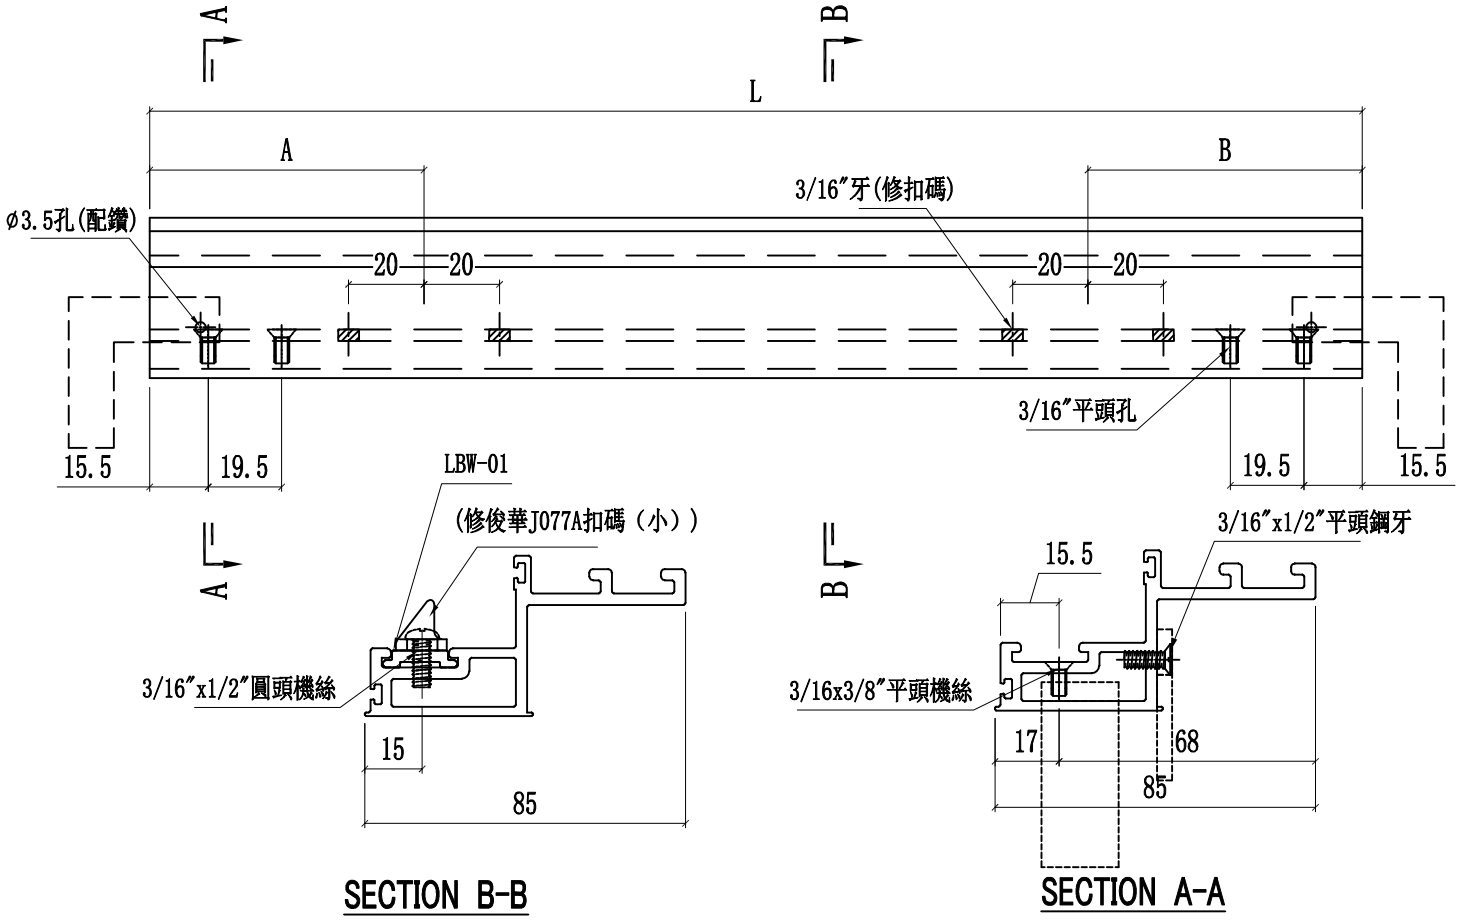

修改	日期	圖號
A	22.11.10	X86169-02T-20T

制圖	陳俊賢	2022.6.21	
復核	謝永林	2022.6.22	
批準	胡哥		

名稱	頂橫料
材料	X86169
顏色	JMQ213457(三塗)

美特鋁質 有限公司
MIDI Aluminium Fabricator Ltd.

工程號	J853	地盤	延坪道住宅

△A 依據EI-5161C修改編號

圖號	樓層	數量	總數	A	L	使用位置	樓層
X86169-02T-20D	14	1	14	349.5	699.0	CW-TH20K	6F-21F
	1	1	1	349.5	699.0	CW-TH20L	22F
	14	1	14	349.5	699.0	CW-TH20K	6F-21F
	1	1	1	349.5	699.0	CW-TH20L	22F
X86169-02T-13D	15	1	15	449.5	899.0	CW-TH13K	5F-21F
	1	1	1	449.5	899.0	CW-TH13L	22F
	15	1	15	449.5	899.0	CW-TH13K	5F-21F
	1	1	1	449.5	899.0	CW-TH13L	22F
X86169-02T-06D	15	2	30	249.5	499.0	CW-TH06K	5F-21F
	1	2	2	249.5	499.0	CW-TH06L	22F
X86169-02T-14D	14	1	14	507	1014.0	CW-TH14K	6F-21F
X86169-02T-23D	15	1	15	374.5	749.0	CW-TH23K	5F-21F
	1	1	1	374.5	749.0	CW-TH23L	22F
X86169-02T-15D	15	1	15	554	1108.0	CW-TH15KZ	5F-21F
X86169-02T-41D	1	1	1	446.5	893.0	CW-TH41LZ	23F

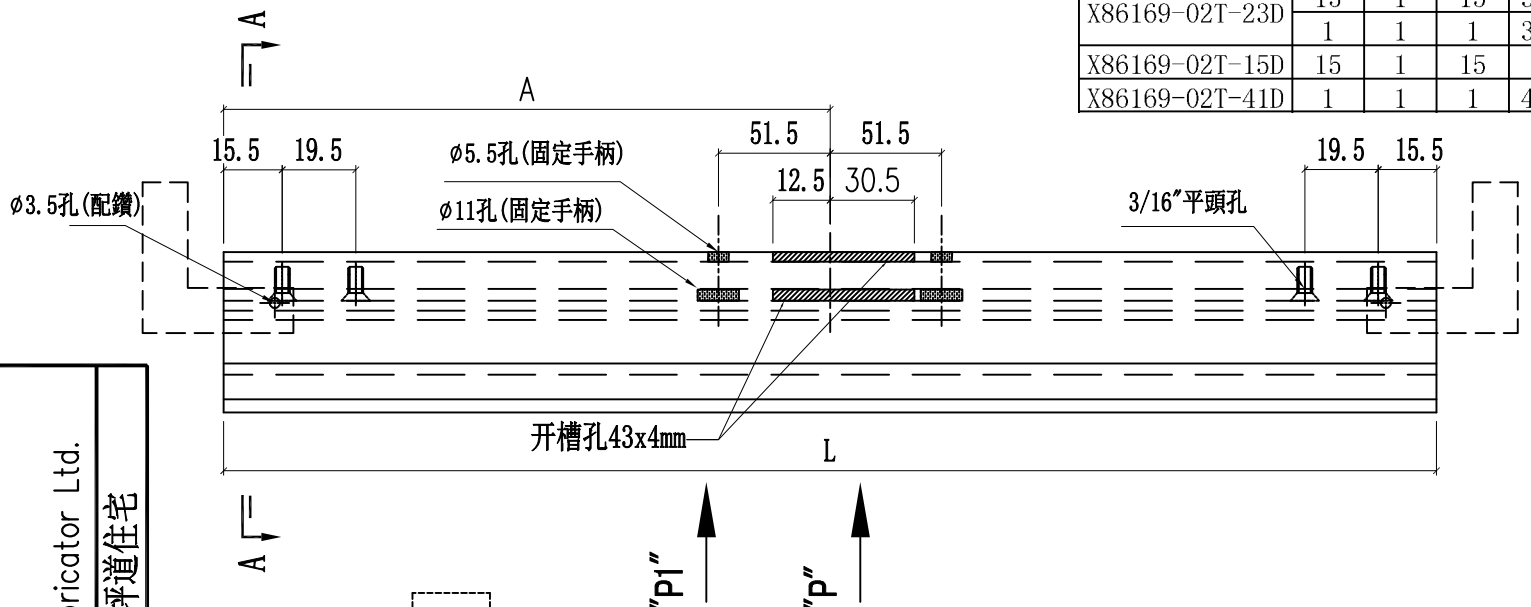

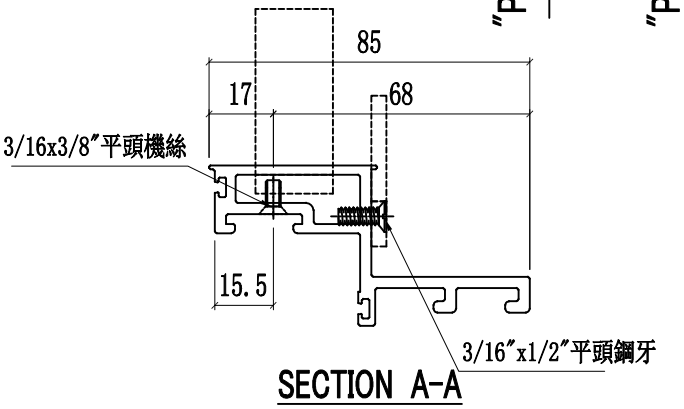

SECTION A-A

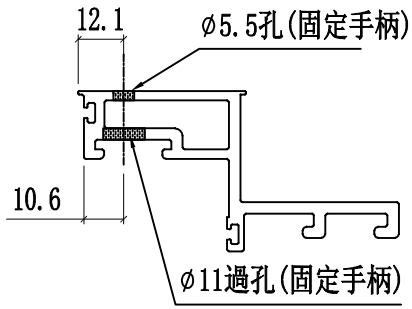

VIEW "P1"

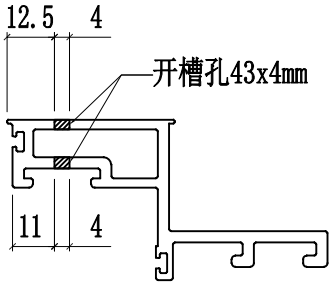

VIEW "P"

工程號	J853	地盤	延坪道住宅

美特鋁質 有限公司
MIDI Aluminium Fabricator Ltd.

修改	日期	圖號
A	22.11.10	X86169-02T-20D

制圖	陳俊賢	2022.6.21	
復核	蕭永林	2022.6.22	
批準	胡哥		

名稱	頂橫料
材料	X86169
顏色	JMQ213457(三塗)

美特鋁質 有限公司
MIDI Aluminium Fabricator Ltd.

工程號	J853	地盤	延坪道住宅

A版修改扇撐孔

B 依據EI-5161C修改(新增窗玉高度)

圖號	樓層	數量	總數	L	使用位置	樓層
X86167-02T-02KL	14	1	14	1680.0	CW-TH20K	6F-21F
	0	0	0	1680.0	CW-TH20K	22F
	14	1	14	1680.0	CW-TH20K	6F-21F
	0	0	0	1680.0	CW-TH20K	22F
	15	1	15	1680.0	CW-TH13K	5F-21F
	0	0	0	1680.0	CW-TH13K	22F
	15	1	15	1680.0	CW-TH13K	5F-21F
	0	0	0	1680.0	CW-TH13K	22F
	15	2	30	1680.0	CW-TH06K	5F-21F
	0	0	0	1680.0	CW-TH06K	22F
	14	1	14	1680.0	CW-TH14K	6F-21F
	15	1	15	1680.0	CW-TH23K	5F-21F
	15	1	15	1680.0	CW-TH15ZK	5F-21F
X86167-02T-02LL	1	2	2	1730.0	CW-TH06L	22F
	1	1	1	1730.0	CW-TH13L	22F
	1	1	1	1730.0	CW-TH13L	22F
	1	1	1	1730.0	CW-TH20L	22F
	1	1	1	1730.0	CW-TH20L	22F
	1	1	1	1730.0	CW-TH23L	22F

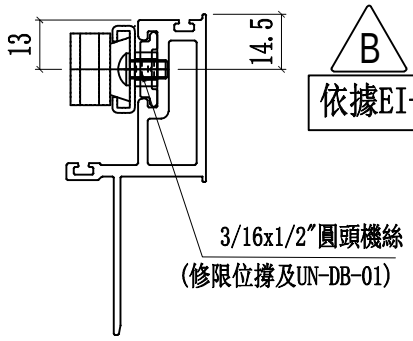

SECTION C-C

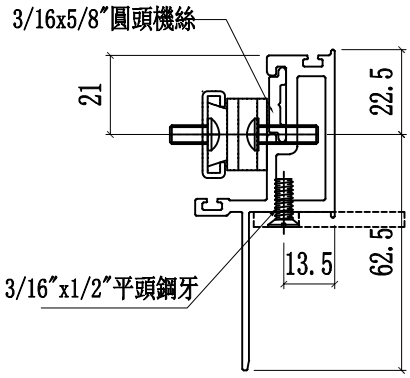

SECTION A-A

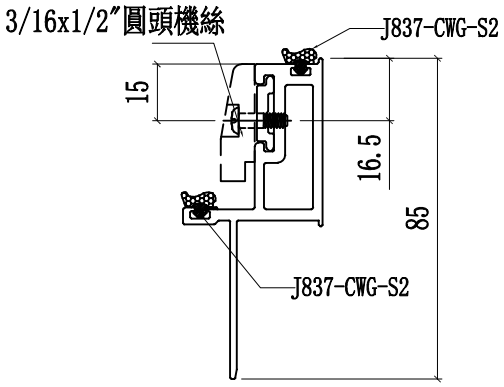

SECTION B-B

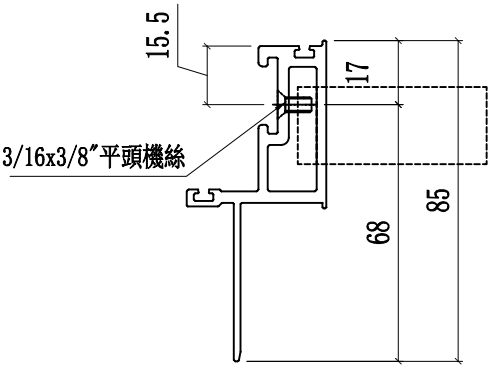

SECTION D-D

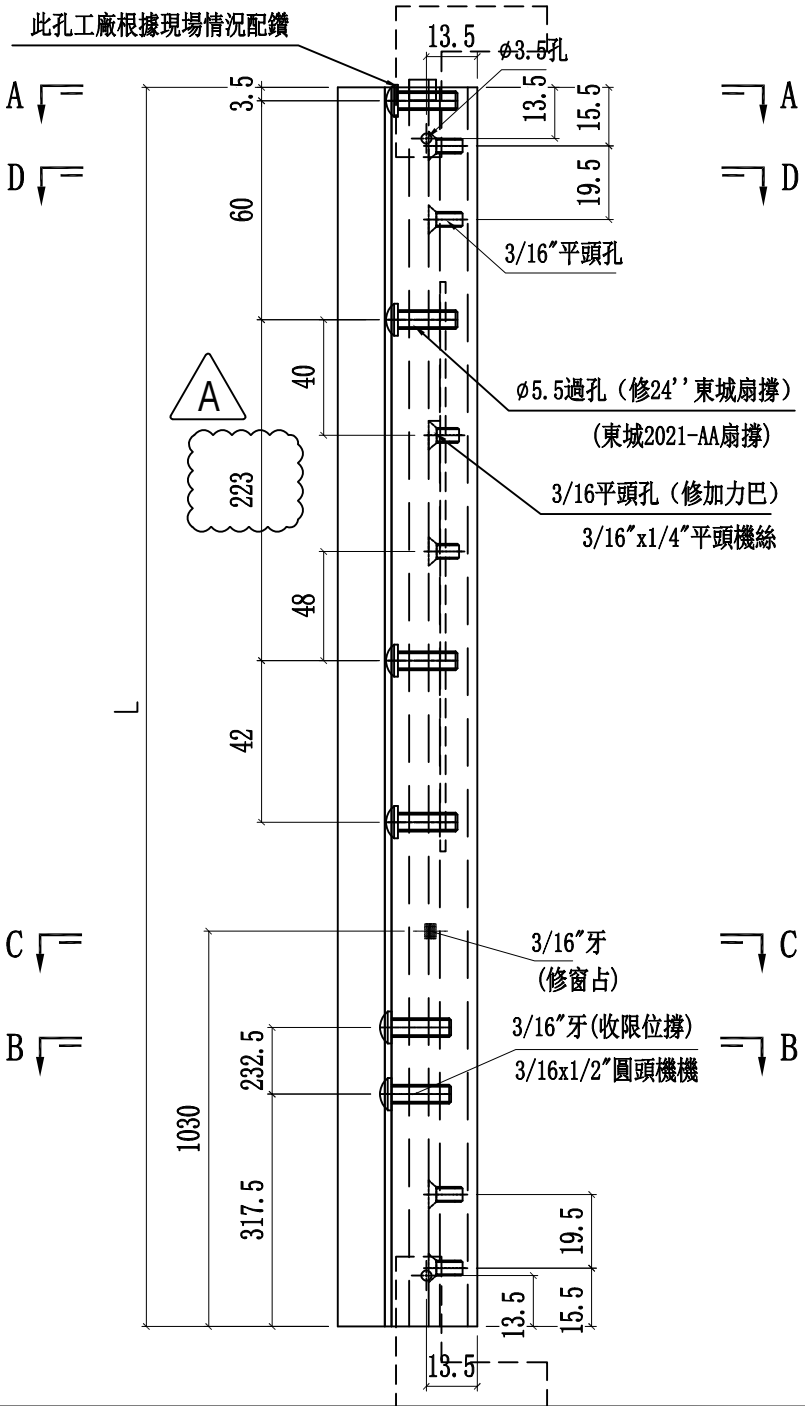

名稱	窗玉企	制圖	陳俊賢	2022.6.21	修改	A	B	
材料	X86167	復核	謝永林	2022.6.22	日期	2022.7.22	22.11.10	
顏色	JMQ213457(三塗)	批準	胡哥		圖號	X86167-02T-02KL		

美特鋁質 有限公司
MIDI Aluminium Fabricator Ltd.

工程號	J853	地盤	延坪道住宅

A版修改扇撐孔

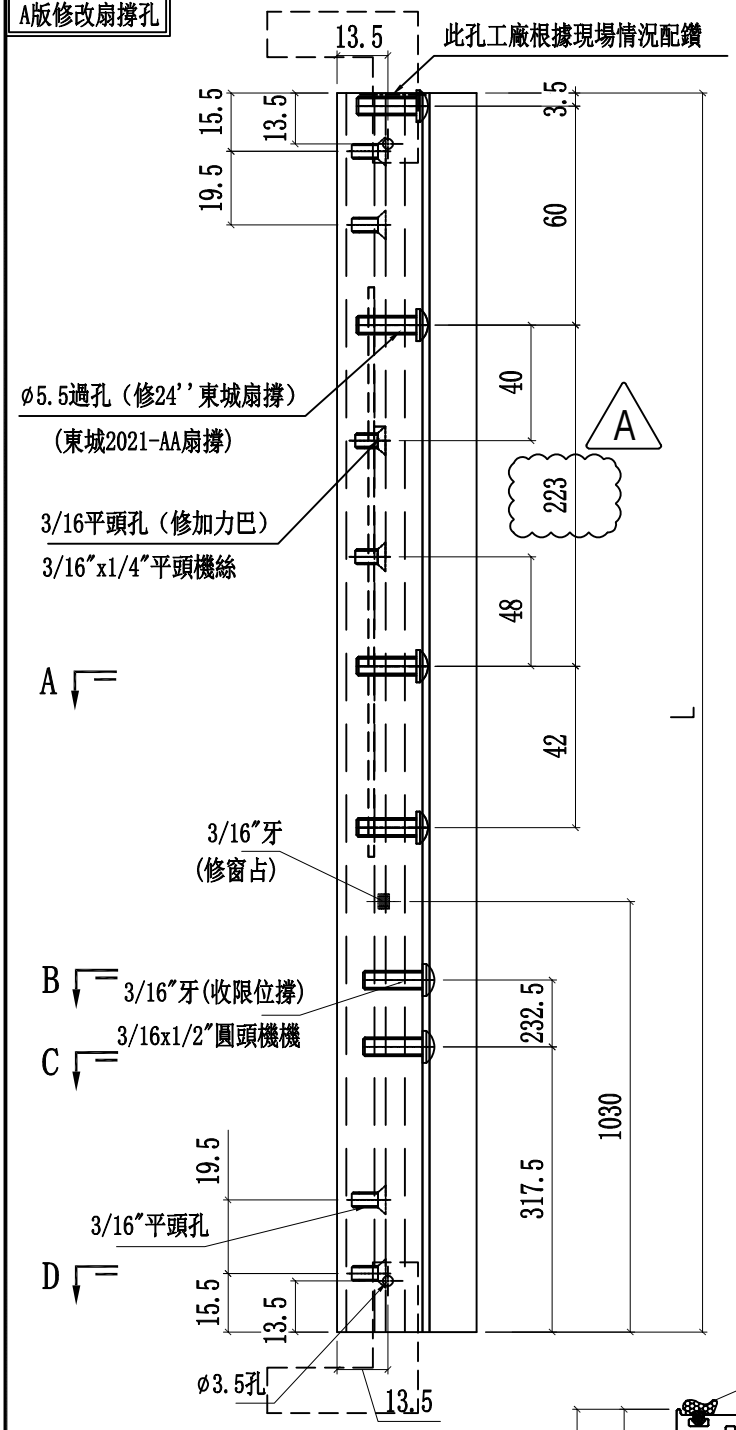

圖號	樓層	數量	總數	L	使用位置	樓層
B X86167-02T-02KR	14	1	14	1680.0	CW-TH20K	6F-21F
	1	1	1	1680.0	CW-TH20K	22F
	14	1	14	1680.0	CW-TH20K	6F-21F
	1	1	1	1680.0	CW-TH20K	22F
	15	1	15	1680.0	CW-TH13K	5F-21F
	1	1	1	1680.0	CW-TH13K	22F
	15	1	15	1680.0	CW-TH13K	5F-21F
	1	1	1	1680.0	CW-TH13K	22F
	15	2	30	1680.0	CW-TH06K	5F-21F
	1	2	2	1680.0	CW-TH06K	22F
	14	1	14	1680.0	CW-TH14K	6F-21F
	15	1	15	1680.0	CW-TH23K	5F-21F
B X86167-02T-02LR	1	1	1	1730.0	CW-TH20L	22F
	1	1	1	1730.0	CW-TH20L	22F
	1	1	1	1730.0	CW-TH23L	22F
	1	1	1	1730.0	CW-TH13L	22F
	1	1	1	1730.0	CW-TH13L	22F
	1	2	2	1730.0	CW-TH06L	22F
	1	1	1	1730.0	CW-TH41ZL	23F

B 依據EI-5161C修改(新增窗玉高度)

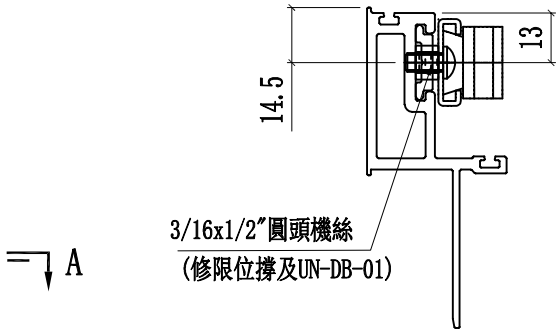

SECTION C-C

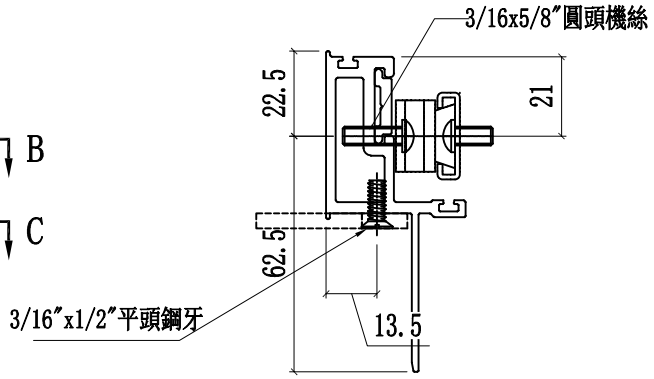

SECTION A-A

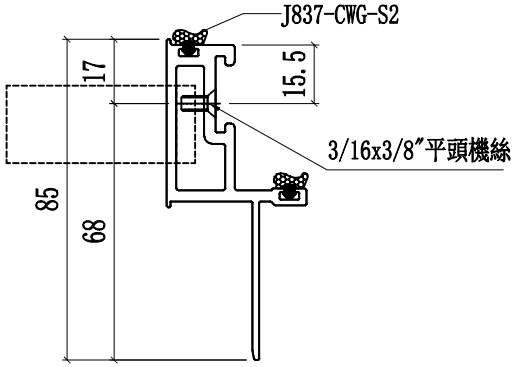

SECTION D-D

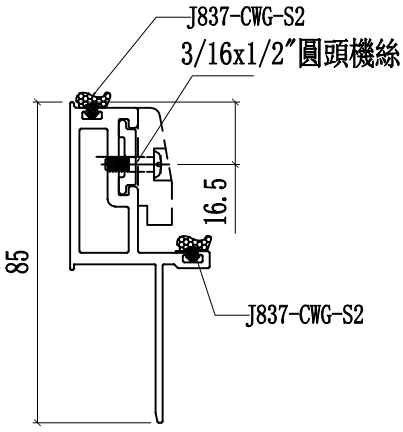

SECTION B-B

名稱	窗玉企	制圖	陳俊賢	2022.6.21	修改	A	B	
材料	X86167	復核	謝永林	2022.6.22	日期	2022.7.22	22.11.10	
顏色	JMQ213457(三塗)	批準	胡哥		圖號	X86167-02T-02KR		

美特鋁質 有限公司
MIDI Aluminium Fabricator Ltd.

工程號	J853-T37a	地盤	延坪道住宅

圖號	樓層	數量	總數	W	L1	A	B	C	使用位置	樓層
J853-T20K	14	2	28	773	800	671	414	179.5	CW-TH20K	6F-21F
J853-T13K	15	2	30	973	1000	871	614	179.5	CW-TH13K	5F-21F
J853-T06K	15	2	30	573	600	471	214	179.5	CW-TH06K	5F-21F
J853-T17K	14	1	14	1088	1115	986	729	179.5	CW-TH17K	6F-21F
J853-T23K	15	1	15	823	850	721	464	179.5	CW-TH23K	5F-21F

B

A版EI4976修改鎖點為駿華12.5mm

A版修改拉巴锁点

B 依據EI-5161C分出樓層

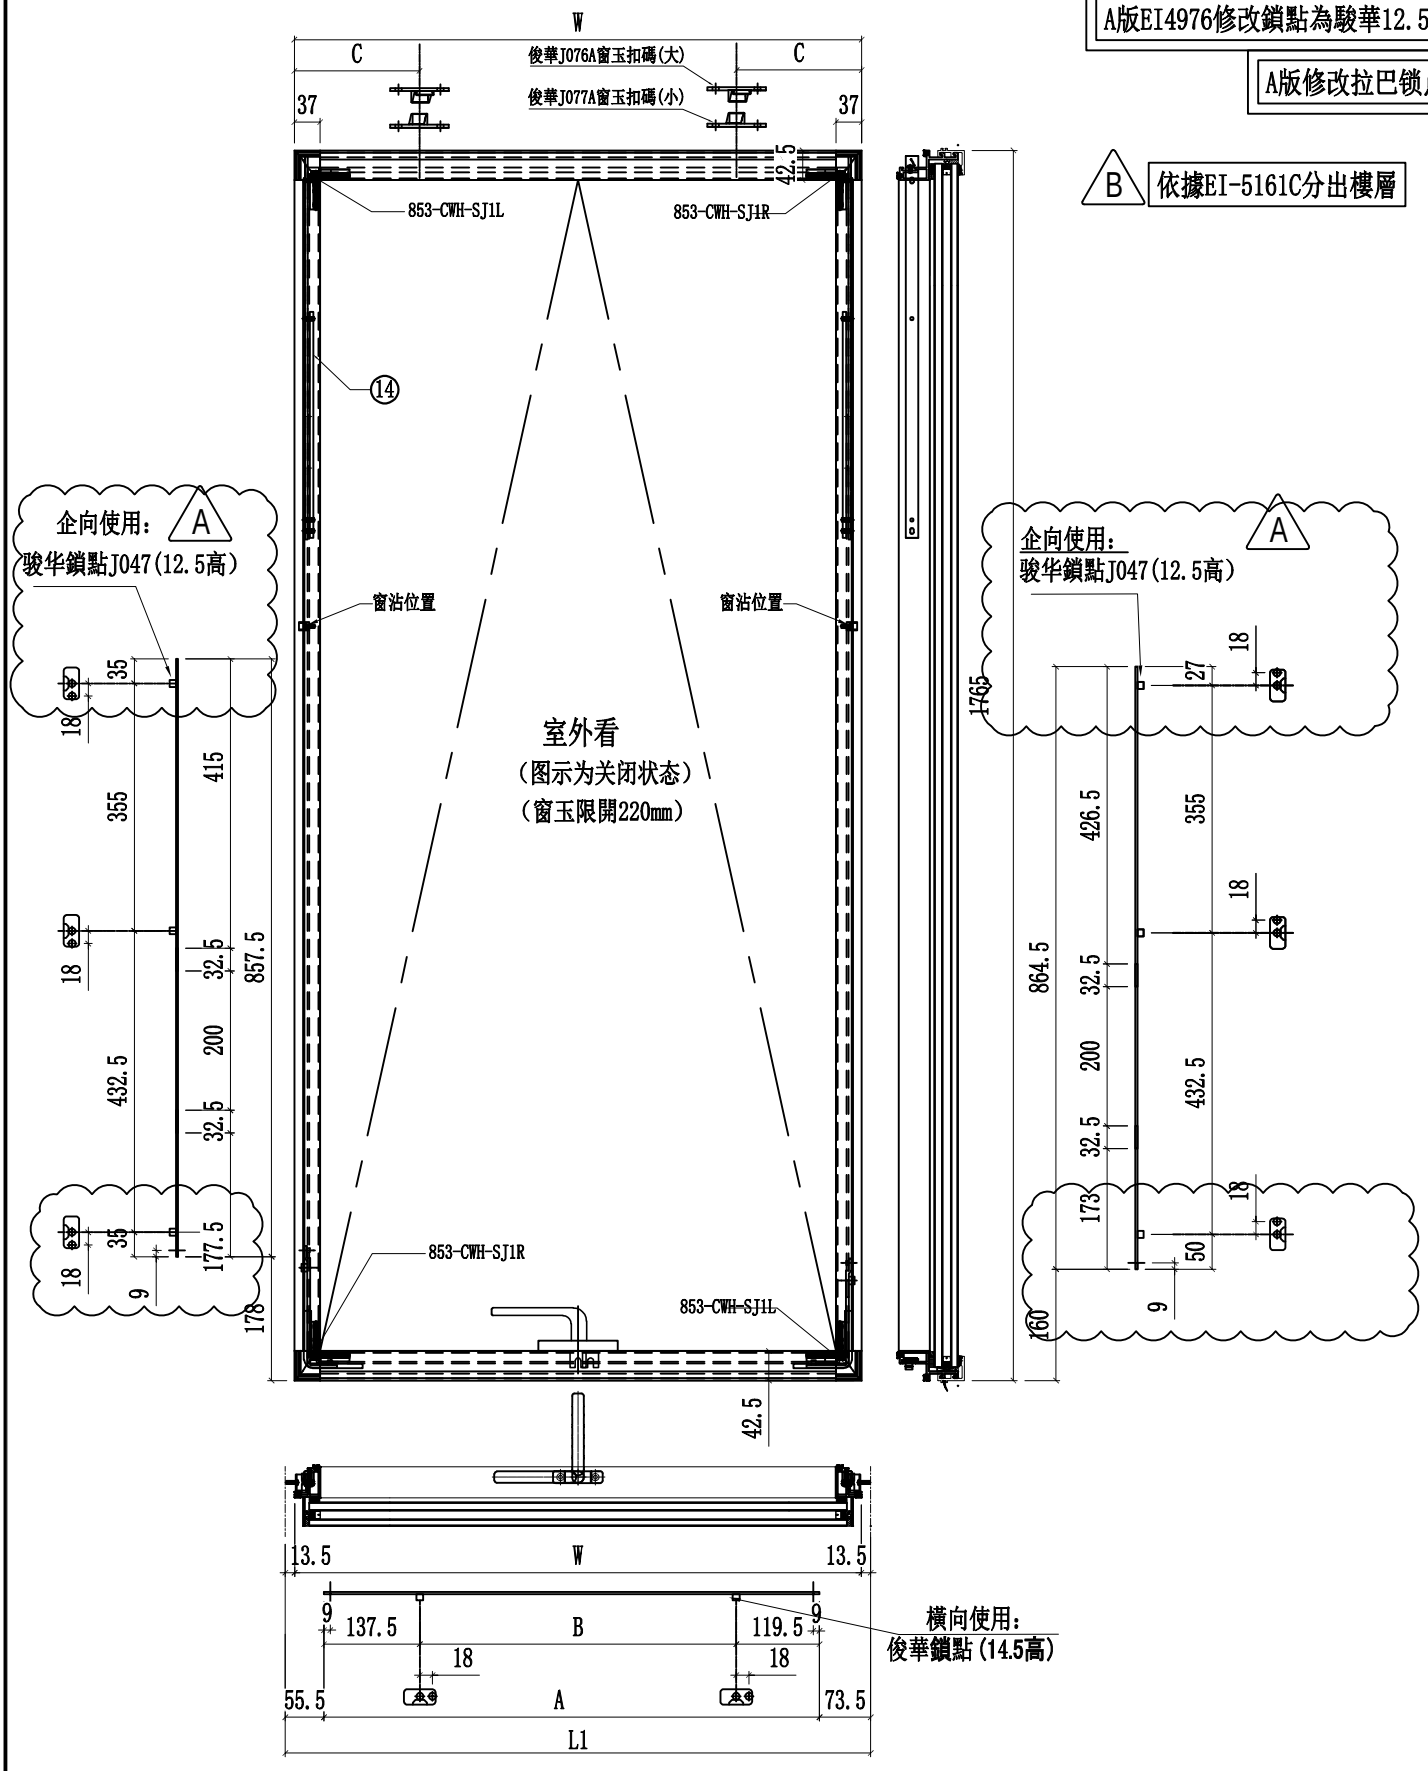

名稱	多點鎖放樣圖	制圖	陳俊賢	2022.6.21	修改	A	B	
材料	-	復核	謝永林	2022.6.22	日期	2022.8.12	22.11.10	
顏色	JMQ213457(三塗)	批準	胡哥		圖號	J853-T20K		

美特鋁質 有限公司 MIDI Aluminium Fabricator Ltd.			
工程號	J853	地盤	延坪道住宅

圖號	樓層	數量	總數	使用位置	樓層
CW-TH06L	1	2	2	CW-PTMG06X	22F*2

依據EI-5161C修改
(新增窗玉高度)

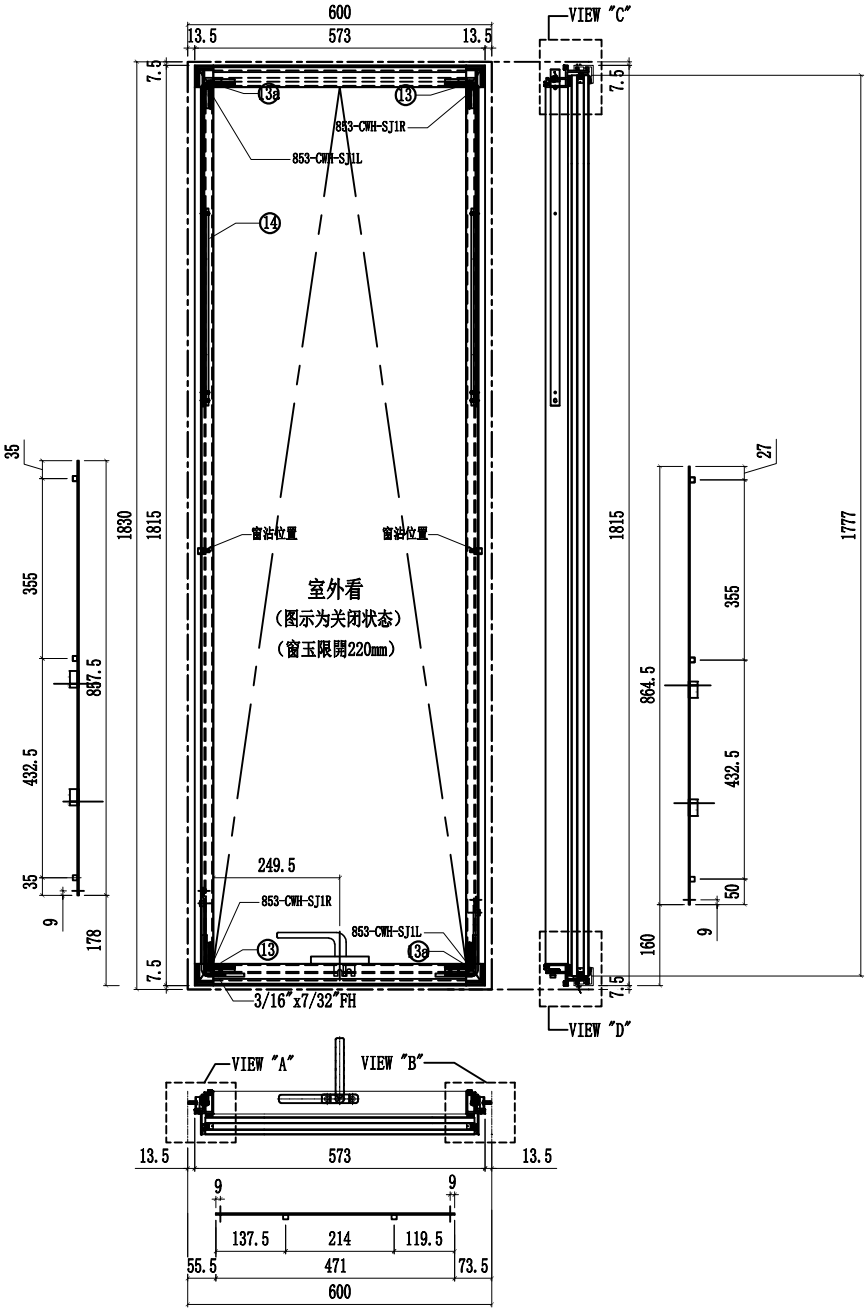

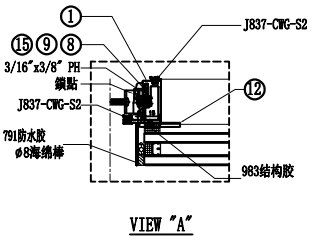

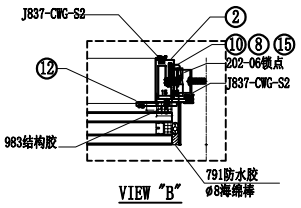

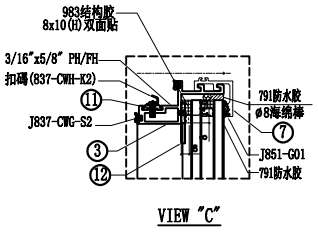

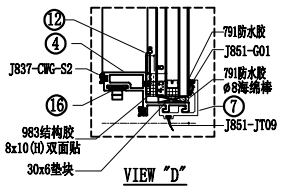

序號	名稱	加工圖號	長度	模號	數量	序號	名稱	加工圖號	長度	模號	數量
1	窗玉企料	X86167-02T-02LL	1730	X86167	1	11	扣碼墊巴	LBW-01	55	X85964	2
2	窗玉企料	X86167-02T-02LR	1730	X86167	1	12	TH窗玉角碼用鋁角	CW-AG07a	20.5	50*50*5mm鋁角	4
3	窗玉橫料	X86169-02T-06T	499	X86169	1	13	飛機碼	CW-LB07	40	4mm鋁巴	4
4	窗玉橫料	X86169-02T-06D	499	X86169	1	14	扇撐加力巴	SS-03	283	12*3mm鋁巴	2
7	扣蓋	X85988-02-06T	544	X85988	2	15	拉巴	UN-LB05KL	857.5	X85964	1
8	窗占墊巴	LBW-02	25	X85964	2	16	拉巴	UN-LB05-06	471	X85964	1
9	扇撐墊巴	LBW-03a	348	X85964	1	17	拉巴	UN-LB05KR	864.5	X85964	1
10	扇撐墊巴	LBW-04a	348	X85964	1	18	G2-06L	32mm中空玻璃533x1777			1

名稱	生窗玉組裝圖	制圖	黃瓊玉	2022.11.10	修改	新增		
材料	-	復核	謝永林	2022.11.11	日期	22.11.10		
顏色	JMQ213457(三塗)	批準	胡哥		圖號	CW-TH06L		

美特鋁質 有限公司
MIDI Aluminium Fabricator Ltd.

工程號	J853	地盤	延坪道住宅

圖號	樓層	數量	總數	使用位置	樓層
CW-TH13L	1	1	1	CW-PTBG13X	22F
	1	1	1	CW-PTMB13X	22F
合計:			2		

依據EI-5161C修改
(新增窗玉高度)

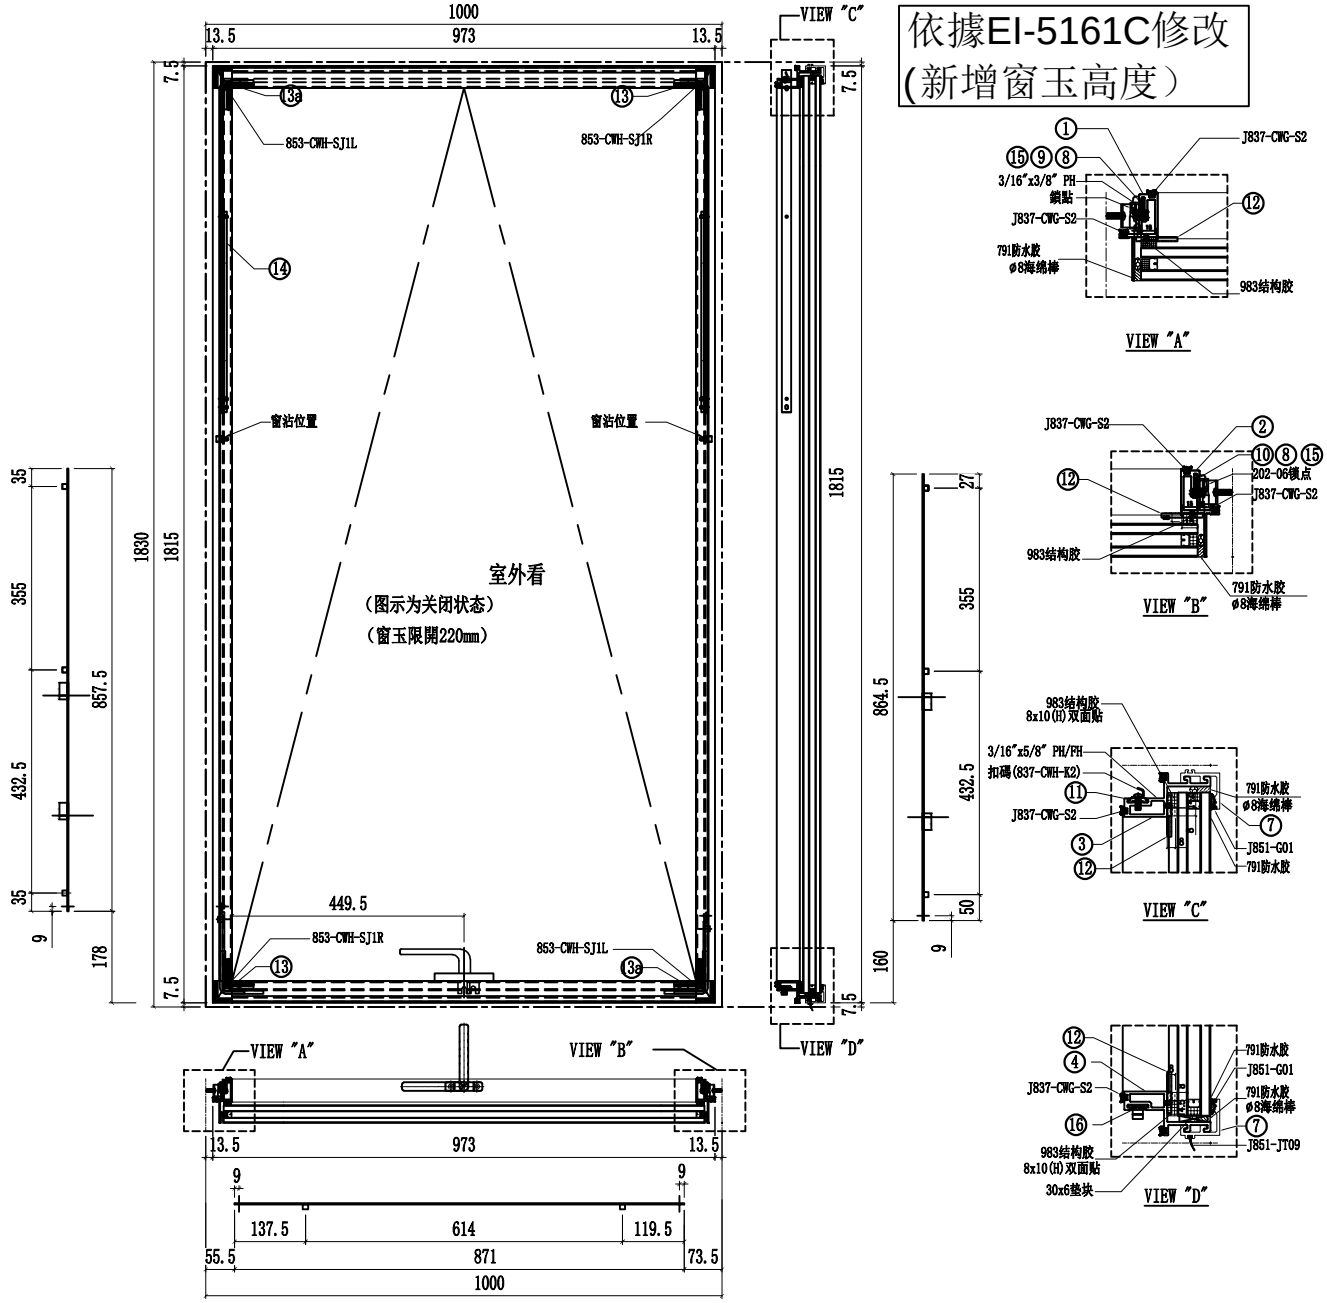

序號	名稱	加工圖號	長度	模號	數量	序號	名稱	加工圖號	長度	模號	數量
1	窗玉企料	X86167-02T-02LL	1730	X86167	1	11	扣碼墊巴	LBW-01	55	X85964	2
2	窗玉企料	X86167-02T-02LR	1730	X86167	1	12	TH窗玉角碼用鋁角	CW-AG07a	20.5	50*50*5mm鋁角	4
3	窗玉橫料	X86169-02T-13T	899	X86169	1	13	飛機碼	CW-LB07	40	4mm鋁巴	4
4	窗玉橫料	X86169-02T-13D	899	X86169	1	14	扇撐加力巴	SS-03	283	12*3mm鋁巴	2
7	扣蓋	X85988-02-13T	944	X85988	2	15	拉巴	UN-LB05KL	857.5	X85964	1
8	窗占墊巴	LBW-02	25	X85964	2	16	拉巴	UN-LB05-13	871	X85964	1
9	扇撐墊巴	LBW-03a	348	X85964	1	17	拉巴	UN-LB05KR	864.5	X85964	1
10	扇撐墊巴	LBW-04a	348	X85964	1	18	G2-13L	32mm中空玻璃933x1777			1

名稱	生窗玉組裝圖	制圖	黃瓊玉	2022.11.10	修改	新增		
材料	-	復核	謝永林	2022.11.11	日期	22.11.10		
顏色	JMQ213457(三塗)	批準	胡哥		圖號	CW-TH13L		

美特鋁質 有限公司 MIDI Aluminium Fabricator Ltd.			
工程號	J853	地盤	延坪道住宅

圖號	樓層	數量	總數	使用位置	樓層
CW-TH20L	1	1	1	CW-PTBG20X	22F
	1	1	1	CW-PTMB20X	22F
	合計：		2		

依據EI-5161C修改
(新增窗玉高度）

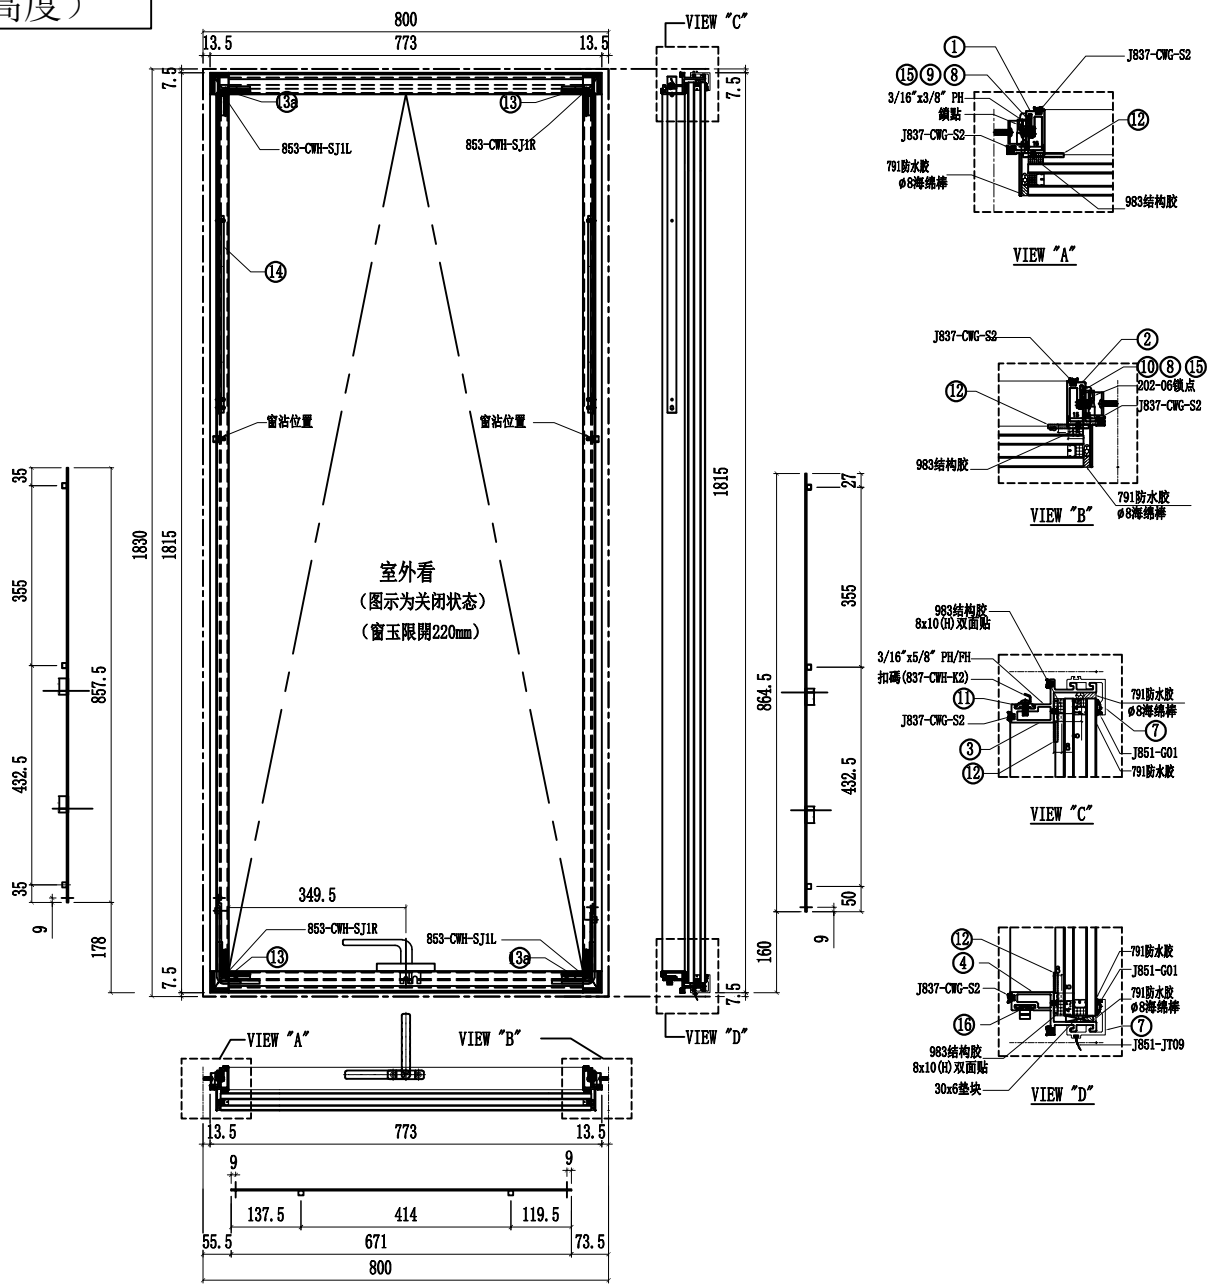

序號	名稱	加工圖號	長度	模號	數量	序號	名稱	加工圖號	長度	模號	數量
1	窗玉企料	X86167-02T-02LL	1730	X86167	1	11	扣碼墊巴	LBW-01	55	X85964	2
2	窗玉企料	X86167-02T-02LR	1730	X86167	1	12	TH窗玉角碼用鋁角	CW-AG07a	20.5	50*50*5mm鋁角	4
3	窗玉橫料	X86169-02T-20T	699	X86169	1	13	飛機碼	CW-LB07	40	4mm鋁巴	4
4	窗玉橫料	X86169-02T-20D	699	X86169	1	14	扇撐加力巴	SS-03	283	12*3mm鋁巴	2
7	扣蓋	X85988-02-20T	744	X85988	2	15	拉巴	UN-LB05KL	857.5	X85964	1
8	窗占墊巴	LBW-02	25	X85964	2	16	拉巴	UN-LB05-20	671	X85964	1
9	扇撐墊巴	LBW-03a	348	X85964	1	17	拉巴	UN-LB05KR	864.5	X85964	1
10	扇撐墊巴	LBW-04a	348	X85964	1	18	G2-20L	32mm中空玻璃733x1777			1

名稱	生窗玉組裝圖	制圖	黃瓊玉	2022.11.10	修改	新增		
材料	-	復核	謝永林	2022.11.11	日期	22.11,10		
顏色	JMQ213457(三塗)	批準	胡哥		圖號	CW-TH20L		

美特鋁質 有限公司
MIDI Aluminium Fabricator Ltd.

工程號	J853-T37a	地盤	延坪道住宅

圖號	樓層	數量	總數	W	L1	A	B	C	使用位置	樓層
J853-T20L	1	2	2	773	800	671	414	179.5	CW-TH20L	22F
J853-T13L	1	2	2	973	1000	871	614	179.5	CW-TH13L	22F
J853-T06L	1	2	2	573	600	471	214	179.5	CW-TH06L	22F

依據EI-5161C修改
(新增窗玉高度）

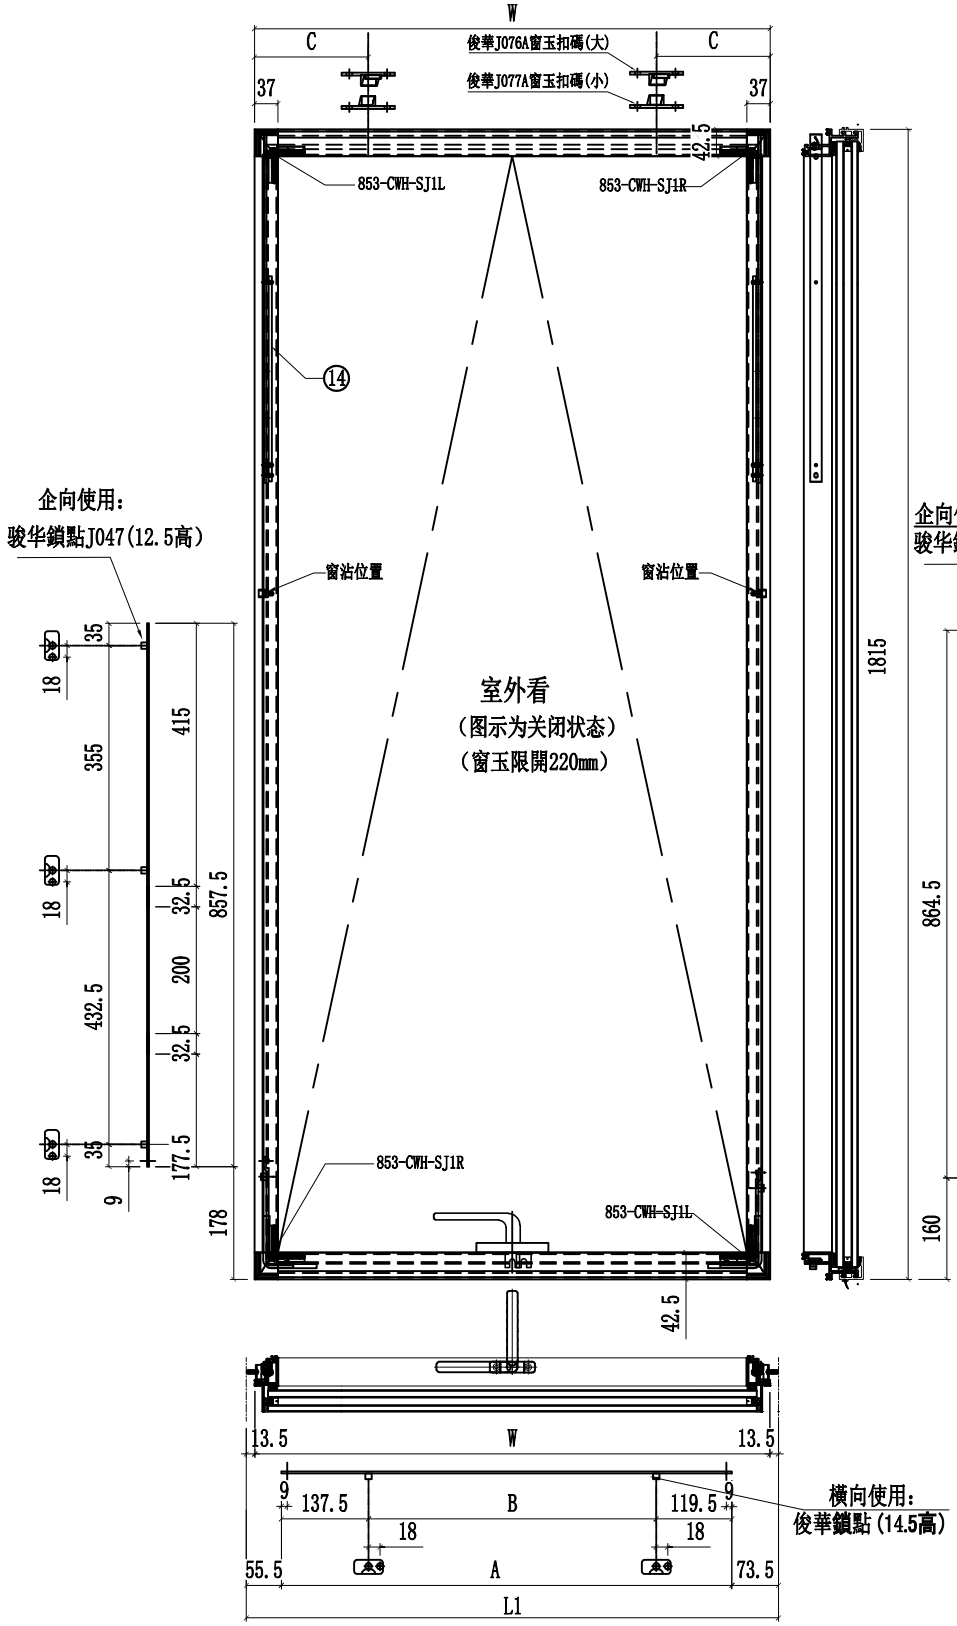

名稱	多點鎖放樣圖	制圖	黃瓊玉	2022.11.09	修改	新增		
材料	-	復核	謝永林	2022.11.10	日期	22.11.10		
顏色	JMQ213457(三塗)	批準	胡哥		圖號	J853-T20L		