

工程指示 / 要求簡箋 ENGINEER INSTRUCTIONS(E.I.)

工程指示編號:	EI- 6087	修改版本:	D
	HK-1374		
工程編號:	J 853	工程名稱:	延坪道
收件人:	生統	發件人:	Joe Chan
工程項目:	平台 Glass Wall 百頁 廠用鋁巴.	日期:	19/06/2023

<input checked="" type="checkbox"/> 原合約工程包	<input type="checkbox"/> 原合約工程加 / 減賬 QT-	<input type="checkbox"/> 新工程報價 QT-
--	--	------------------------------------

信件批核號碼/圖紙參考編號:	批核模具圖紙編號:
客戶指示附件:	管理內部批簽署:

<input type="checkbox"/> 初步鋁料 B.M.	<input type="checkbox"/> 加工拆圖, 然後生產	<input type="checkbox"/> 尺寸表
<input type="checkbox"/> 正式鋁料 B.M.	<input type="checkbox"/> 技術上資料/指示	<input type="checkbox"/> 報價
<input type="checkbox"/> 配件 B.M.	<input type="checkbox"/> 樣辦或貨品說明書	<input type="checkbox"/> 分判合約
<input type="checkbox"/> 其他:		

內容: 生產反映廠用 25x3 鋁巴欠料, 待料回廠. 現決定相美之鋁巴使用 3mm Mill 鋁板代替. 請幫忙盡快完成相美鋁百頁, 謝謝.

完成上列要求日期: ASAP

國內

<input type="checkbox"/> 生產技術總監	<input type="checkbox"/> 連附件	<input type="checkbox"/> 技術部	<input type="checkbox"/> 連附件	<input type="checkbox"/> 生產部	<input type="checkbox"/> 連附件
<input type="checkbox"/> 採購部	<input type="checkbox"/> 連附件	<input checked="" type="checkbox"/> 生產統籌部	<input checked="" type="checkbox"/> 連附件	<input type="checkbox"/> 報關組	<input type="checkbox"/> 連附件
<input type="checkbox"/> 質檢部	<input type="checkbox"/> 連附件	<input type="checkbox"/> 會計部	<input type="checkbox"/> 連附件	<input type="checkbox"/> 機械設計部	<input type="checkbox"/> 連附件
<input type="checkbox"/> 香港辦	<input type="checkbox"/> 連附件	<input type="checkbox"/> 其他:			

香港

<input type="checkbox"/> 行政部	<input type="checkbox"/> 連附件	<input type="checkbox"/> 會計部	<input type="checkbox"/> 連附件	<input type="checkbox"/> 統籌部	<input type="checkbox"/> 連附件	<input type="checkbox"/> 工程部	<input type="checkbox"/> 連附件
<input type="checkbox"/> 採購部	<input type="checkbox"/> 連附件	<input type="checkbox"/> QS部	<input type="checkbox"/> 連附件	<input type="checkbox"/> 地盤管理	<input type="checkbox"/> 連附件	<input type="checkbox"/> 維修部	<input type="checkbox"/> 連附件

*發件人簽署:		*組別成員批核簽署:	
傳遞編號:	HK1374/23	項目經理簽署:	

可用3mm鋁板切成
用Mill, 不用噴塗.




加工明细表

工程名称		J-853 (香港砵坪路)				施工分區(批次):			第一批
采购原因		正常采购	工序号	JGMX-VMU-P001		材料发送地:		工厂	2023/5/9
序号	型材模号	物料描述	图号	部件编号	长度 (mm)	数量	单位	颜色	备注
1	25*3鋁巴	鋁料加工图	HH-P1-001	HH-P1-001	1347	4	支	用BT4069开料	
2	25*3鋁巴	鋁料加工图	HH-P1-002	HH-P1-002	1352	6	支	用BT4069开料	
3	25*3鋁巴	鋁料加工图	HH-P1-003	HH-P1-003	1482	4	支	用BT4069开料	
4	25*3鋁巴	鋁料加工图	HH-P1-004	HH-P1-004	1487	4	支	用BT4069开料	
5	25*3鋁巴	鋁料加工图	HH-P1-005	HH-P1-005	1427	8	支	用BT4069开料	
6	25*3鋁巴	鋁料加工图	HH-P1-006	HH-P1-006	1432	8	支	用BT4069开料	
7	25*3鋁巴	鋁料加工图	HH-P1-007	HH-P1-007	1396	8	支	用BT4069开料	
8	25*3鋁巴	鋁料加工图	HH-P1-008	HH-P1-008	1401	8	支	用BT4069开料	
9	25*3鋁巴	鋁料加工图	HH-P1-009	HH-P1-009	1099	6	支	用BT4069开料	
10	25*3鋁巴	鋁料加工图	HH-P1-010	HH-P1-010	1104	2	支	用BT4069开料	
11	25*3鋁巴	鋁料加工图	HH-P1-011	HH-P1-011	1705	4	支	用BT4069开料	
12	25*3鋁巴	鋁料加工图	HH-P1-012	HH-P1-012	1408	4	支	用BT4069开料	
13	25*3鋁巴	鋁料加工图	HH-P1-012A	HH-P1-012A	1404	4	支	用BT4069开料	
14	25*3鋁巴	鋁料加工图	HH-P1-013	HH-P1-013	1115	4	支	用BT4069开料	
15	25*3鋁巴	鋁料加工图	HH-P1-014	HH-P1-014	1120	2	支	用BT4069开料	
16	25*3鋁巴	鋁料加工图	HH-P1-015	HH-P1-015	1728	8	支	用BT4069开料	
17	25*3鋁巴	鋁料加工图	HH-P1-016	HH-P1-016	1406	12	支	用BT4069开料	
18	25*3鋁巴	鋁料加工图	HH-P1-017	HH-P1-017	482	2	支	用BT4069开料	
19	25*3鋁巴	鋁料加工图	HH-P1-018	HH-P1-018	1142	4	支	用鋁板开料噴油	
20	25*3鋁巴	鋁料加工图	HH-P1-019	HH-P1-019	362	2	支	用鋁板开料噴油	
21	25*3鋁巴	鋁料加工图	HP-P1-001	HP-P1-001	2209	8	支	用鋁板开料噴油	
22	25*3鋁巴	鋁料加工图	HP-P1-002	HP-P1-002	2216	6	支	用鋁板开料噴油	
23	25*3鋁巴	鋁料加工图	HP-P1-003	HP-P1-003	1985	6	支	用鋁板开料噴油	
24	25*3鋁巴	鋁料加工图	HP-P1-004	HP-P1-004	903	6	支	用鋁板开料噴油	
25	25*3鋁巴	鋁料加工图	HP-P1-005	HP-P1-005	379	26	支	用鋁板开料噴油	
26	25*3鋁巴	鋁料加工图	HP-P1-006	HP-P1-006	622	6	支	用鋁板开料噴油	
27	25*3鋁巴	鋁料加工图	HP-P1-007	HP-P1-007	1604	6	支	用鋁板开料噴油	
28	25*3鋁巴	鋁料加工图	HP-P1-008	HP-P1-008	1204	4	支	用鋁板开料噴油	
29	25*3鋁巴	鋁料加工图	HP-P1-009	HP-P1-009	2454	2	支	用鋁板开料噴油	
30	15*3鋁巴	鋁料加工图	HP-P2-1	HP-P2-1	2209	2	支	厂用鋁板开料	
31	15*3鋁巴	鋁料加工图	HP-P2-2	HP-P2-2	2216	2	支	厂用鋁板开料	
32	15*3鋁巴	鋁料加工图	HP-P2-4	HP-P2-4	903	2	支	厂用鋁板开料	
33	15*3鋁巴	鋁料加工图	HP-P2-5	HP-P2-5	379	18	支	厂用鋁板开料	
34	15*3鋁巴	鋁料加工图	HP-P2-6	HP-P2-6	622	2	支	厂用鋁板开料	
35	15*3鋁巴	鋁料加工图	HP-P2-7	HP-P2-7	1604	4	支	厂用鋁板开料	
36	15*3鋁巴	鋁料加工图	HP-P2-8	HP-P2-8	1204	2	支	厂用鋁板开料	
37	30*3鋁巴	鋁料加工图	HP-P3-1	HP-P3-1	2209	1	支	厂用鋁板开料噴油	
38	30*3鋁巴	鋁料加工图	HP-P3-2	HP-P3-2	2216	1	支	厂用鋁板开料噴油	
39	30*3鋁巴	鋁料加工图	HP-P3-4	HP-P3-4	903	1	支	厂用鋁板开料噴油	
40	30*3鋁巴	鋁料加工图	HP-P3-5	HP-P3-5	379	9	支	厂用鋁板开料噴油	
41	30*3鋁巴	鋁料加工图	HP-P3-6	HP-P3-6	622	1	支	厂用鋁板开料噴油	
42	30*3鋁巴	鋁料加工图	HP-P3-7	HP-P3-7	1604	2	支	厂用鋁板开料噴油	
43	30*3鋁巴	鋁料加工图	HP-P3-8	HP-P3-8	1204	1	支	厂用鋁板开料噴油	
44	30*3鋁巴	鋁料加工图	HP-P3R-1	HP-P3R-1	2209	1	支	厂用鋁板开料噴油	
45	30*3鋁巴	鋁料加工图	HP-P3R-2	HP-P3R-2	2216	1	支	厂用鋁板开料噴油	
46	30*3鋁巴	鋁料加工图	HP-P3R-4	HP-P3R-4	903	1	支	厂用鋁板开料噴油	
47	30*3鋁巴	鋁料加工图	HP-P3R-5	HP-P3R-5	379	9	支	厂用鋁板开料噴油	
48	30*3鋁巴	鋁料加工图	HP-P3R-6	HP-P3R-6	622	1	支	厂用鋁板开料噴油	
49	30*3鋁巴	鋁料加工图	HP-P3R-7	HP-P3R-7	1604	2	支	厂用鋁板开料噴油	
50	30*3鋁巴	鋁料加工图	HP-P3R-8	HP-P3R-8	1204	1	支	厂用鋁板开料噴油	
51	65*3鋁巴	鋁料加工图	LB-P1-1	LB-P1-1	2166	5	支	厂用鋁板开料噴油	
52	65*3鋁巴	鋁料加工图	LB-P1-2	LB-P1-2	2166	5	支	厂用鋁板开料噴油	
53	65*3鋁巴	鋁料加工图	LB-P2-1	LB-P2-1	2408	1	支	厂用鋁板开料噴油	




類別		物料號		
制圖	LRA	2022.02.04	圖號	HH-P10
修改	-	-	數量	
日期	-	-	位置	
復核	-	-		
批准				

序号	编号	L	A	B	N	数量	用于
1	HH-P10-01	2159	294.5	351.5	5	5	4001-1/2/3
2	HH-P10-02	2164	299.5	351.5	5	4	4003-1/2/3
3	HH-P10-03	1552	287.5	351.5	3	2	4009/1/2
4	HH-P10-04	2000				10	后备
5							

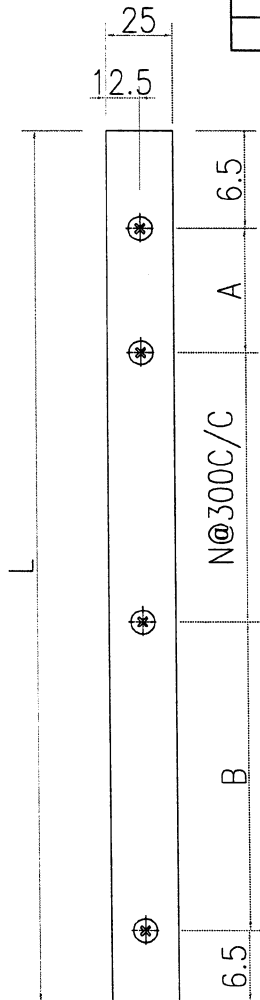

可用 3mm 鋁板切成
用 Mill, 不用噴漆

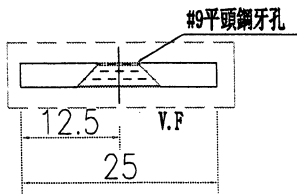

工程號	J-853	地盤	香港廷坪路	附 用 件
名稱	鋁巴	探		
材料	25X3鋁巴	地盤		
顏色	EC-DG-D334232-ZD1	工廠		