

“以此為準”



工程指示 / 要求簡箋 ENGINEER INSTRUCTIONS (E.I.)

工程指示編號:	EI- 5398E	修改版本:	E
	HK- 0872		
工程編號:	J 856	工程名稱:	TSWTL23 天榮
收件人:	生統/Maggie姐	發件人:	Thomas Wong
工程項目:	單元件 大貨 鋁料 BM(修訂E:更新鋁型材BM表數量)	日期:	26/04/2023

<input checked="" type="checkbox"/> 原合約工程包	<input type="checkbox"/> 原合約工程加 / 減脹 QT-	<input type="checkbox"/> 新工程報價 QT-
--	--	------------------------------------

信件批核號碼/圖紙參考編號:	批核模具圖紙編號:
客戶指示附件:	管理內部批簽署:

<input type="checkbox"/> 初步鋁料 B.M.	<input type="checkbox"/> 加工拆圖, 然後生產	<input type="checkbox"/> 尺寸表
<input type="checkbox"/> 正式鋁料 B.M.	<input type="checkbox"/> 技術上資料/指示	<input type="checkbox"/> 報價
<input type="checkbox"/> 配件 B.M.	<input type="checkbox"/> 樣辦或貨品說明書	<input type="checkbox"/> 分判合約
<input type="checkbox"/> 其他:		

內容: 單元件 大貨 鋁料 BM(修訂E:更新鋁型材BM表數量)
MO3 6月底到貨.
完成上列要求日期 28/4/2023

國內

<input type="checkbox"/> 生產技術總監	<input type="checkbox"/> 連附件	<input type="checkbox"/> 技術部	<input type="checkbox"/> 連附件	<input type="checkbox"/> 生產部	<input type="checkbox"/> 連附件
<input type="checkbox"/> 採購部	<input type="checkbox"/> 連附件	<input checked="" type="checkbox"/> 生產統籌部	<input checked="" type="checkbox"/> 連附件	<input type="checkbox"/> 報關組	<input type="checkbox"/> 連附件
<input type="checkbox"/> 質檢部	<input type="checkbox"/> 連附件	<input type="checkbox"/> 會計部	<input type="checkbox"/> 連附件	<input type="checkbox"/> 機械設計部	<input type="checkbox"/> 連附件
<input type="checkbox"/> 香港辦	<input type="checkbox"/> 連附件	<input type="checkbox"/> 其他:			


香港

<input type="checkbox"/> 行政部	<input type="checkbox"/> 連附件	<input type="checkbox"/> 會計部	<input type="checkbox"/> 連附件	<input type="checkbox"/> 統籌部	<input type="checkbox"/> 連附件	<input type="checkbox"/> 工程部	<input type="checkbox"/> 連附件
<input checked="" type="checkbox"/> 採購部	<input checked="" type="checkbox"/> 連附件	<input type="checkbox"/> QS部	<input type="checkbox"/> 連附件	<input type="checkbox"/> 地盤管理	<input type="checkbox"/> 連附件	<input type="checkbox"/> 維修部	<input type="checkbox"/> 連附件

*發件人簽署:		*組別成員批核簽署:	
傳遞編號:		項目經理簽署:	

美特鋁有限公司 MIDI Aluminium Fabricator Ltd.	工程號: J-856	計算: 李傳鵬	日期: 17-Nov-22	送呈: 胡哥
廠名: 天榮站	核對: 繆松文	日期: 17-Nov-22	副本: 威哥/Garry	
項目類別: 單元幕牆	批准: 林仁安	日期: 17-Nov-22	此BM依據05/10/2022單元幕牆施工圖第一版計算	
BM編號: A/C Code	C 2023.04.18	有顏色鋁料(Kg): 115729.446	無顏色鋁料(Kg): 49189.80	V.F.總面積: 11939.04

序號	修改標示	美特料號	廠家料號	鋁料名稱	顏色	合金狀態	長度 (mm)	數量 (支)			重量 (Kg)		V.F. (米 <sup>2</sup> )		備注	MO數量及日期有更新		
								實用	後備	總數	Kg/M	總重量	米 <sup>2</sup> /米	Total V.F.		MO1數量(支)已到货	MO2數量(支)到货	MO3數量(支)待日確認
1		AM06	CKHK17389	收邊樑企料	UCT542919XL-3	6063-T6	3200	254	254	0	254	6.62	5380.736	0.413	335.686	80	85	89
2	B改長度	AM06	CKHK17389	收邊樑企料	UCT542919XL-3	6063-T6	3000	7	7	0	7	6.62	139.020	0.413	8.673	7	0	0
3		AM01	CKHK17384	樑公企料	UCT542919XL-3	6063-T6	3200	315	315	0	315	5.19	5231.520	0.368	370.944	100	105	110
4	B改長度	AM01	CKHK17384	樑公企料	UCT542919XL-3	6063-T6	3000	8	8	0	8	5.19	124.560	1.368	32.832	8	0	0
5		AM02	CKHK17385	樑母企料	UCT542919XL-3	6063-T6	3200	582	582	0	582	4.59	8548.416	0.314	584.794	200	195	187
6	B改長度	AM02	CKHK17385	樑母企料	UCT542919XL-3	6063-T6	3000	42	42	0	42	4.59	578.340	0.314	39.564	42	0	0
7		AM02	CKHK17385	樑母企料	UCT542919XL-3	6063-T6	3500	2	2	0	2	4.59	32.130	0.314	2.198	2	0	0
8		X86365	CKHK17383	母企料 (生窗)	UCT542919XL-3	6063-T6	3200	312	312	0	312	3.41	3404.544	0.274	273.562	100	110	102
9	B改長度	X86365	CKHK17383	母企料 (生窗)	UCT542919XL-3	6063-T6	3000	8	8	0	8	3.41	81.840	0.274	6.576	8	0	0
10		X86364	CKHK17382	公企料 (生窗)	UCT542919XL-3	6063-T6	3200	582	582	0	582	4.01	7468.224	0.333	620.179	200	195	187
11	B改長度	X86364	CKHK17382	公企料 (生窗)	UCT542919XL-3	6063-T6	3000	39	39	0	39	4.01	469.170	0.333	38.961	39	0	0
12		X86364	CKHK17382	公企料 (生窗)	UCT542919XL-3	6063-T6	3500	2	2	0	2	4.01	28.070	0.333	2.331	2	0	0
13		AM03	CKHK17386	公企料 (轉角)	UCT542919XL-3	6063-T6	3200	219	219	0	219	5.19	3637.152	0.509	355.707	80	75	64
14	B改長度	AM03	CKHK17386	公企料 (轉角)	UCT542919XL-3	6063-T6	3000	6	6	0	6	5.19	93.420	0.509	9.162	6	0	0
15		AM03	CKHK17386	公企料 (轉角)	UCT542919XL-3	6063-T6	3500	2	2	0	2	5.19	36.330	0.509	3.563	2	0	0
16		AM04	CKHK17387	母企料 (轉角)	UCT542919XL-3	6063-T6	3200	36	36	0	36	7.29	839.808	0.413	47.578	15	21	0
17	B改長度	AM04	CKHK17387	母企料 (轉角)	UCT542919XL-3	6063-T6	3000	1	1	0	1	7.29	21.870	0.413	1.239	1	0	0
18		AM04A	CKHK17387	母企料 (轉角)	MILLIF(廠工) 母企料(轉角)	6063-T6	3200	183	183	0	183	7.29	4269.024	0.000	0.000	65	65	53
19	B改長度	AM04A	CKHK17387	母企料 (轉角)	MILLIF(廠工) 母企料(轉角)	6063-T6	3000	5	5	0	5	7.29	109.350	0.000	0.000	5	0	0
20		AM04A	CKHK17387	母企料 (轉角)	MILLIF(廠工) 母企料(轉角)	6063-T6	3500	2	2	0	2	7.29	51.030	0.000	0.000	2	0	0
21	B改長度	AD06	CKHK17984	副樑料	UCT542919XL-3	6063-T6	4950	665	665	0	665	2.133	7021.303	0.232	763.686	220	230	215
22		X86367	CKHK17985	收邊生企料	UCT542919XL-3	6063-T6	3200	692	692	0	692	5.642	12493.645	0.386	854.758	250	230	212
23	B改長度	X86367	CKHK17985	收邊生企料	UCT542919XL-3	6063-T6	3000	36	36	0	36	5.642	609.336	0.386	41.688	36	0	0
24		X86367	CKHK17985	收邊生企料	UCT542919XL-3	6063-T6	3500	4	4	0	4	5.642	78.988	0.386	5.404	4	0	0
25		AT01	CKHK17390	頂橫料	UCT542919XL-3	6063-T6	5500	351	351	0	351	6.03	11640.915	0.272	525.096	120	117	114
26		AT02	CKHK17391	底橫料	UCT542919XL-3	6063-T6	5500	338	338	0	338	5.653	10508.927	0.284	527.956	110	115	113

 MIDI Aluminium Fabricator Ltd.		工程號: J-856 地盤名稱: 天榮站 項目類別: 單元幕牆 A/C Code: C 2023.04.18	計算: 李偉鵬 核對: 練松文 批准: 林仁安	日期: 17-Nov-22 日期: 17-Nov-22 日期: 17-Nov-22	送呈: 胡哥 副本: 威哥/Garry
廠用鋁型材B.M.表		有顏色鋁料(Kg): 115729.446 無顏色鋁料(Kg): 49189.80	此BIM依據05/10/2022單元幕牆施工圖第一版計算 V.F.總面積: 11939.04		


序號	修改標示	美特料號	廠家料號	鋁料名稱	顏色	合金狀態	長度(mm)	數量(支)			重量(Kgs)	V.F.(米 <sup>2</sup> )		備注	MO1數量(支)已到货	MO2數量(支)到货	MO3數量(支)待印確認
								實用	後備	總數		Kg/M	總重量				
27		AT03	CKHK17392	樑中橫料	UCT542919XL-3	6063-T6	5500	233	0	233	4.96	6356.240	0.707	906.021	80	78	75
28	B加數量	AT04	CKHK17393	上樑下生中橫	UCT542919XL-3	6063-T6	6000	112		112	4.54	3050.880	0.566	380.352	35	50	27
29	B加數量	AT05	CKHK17394	上生下樑中橫	UCT542919XL-3	6063-T6	6000	112		112	4.66	3131.520	0.584	392.448	35	50	27
30	B改長度	WS01	CKHK17414	窗玉料	UCT542919XL-3	6063-T6	6000	331	0	331	1.451	2881.686	0.271	538.206	110	111	110
31	B改長度	WS02	CKHK17415	窗玉料(轉角)	UCT542919XL-3	6063-T6	6000	37	0	37	1.995	442.890	0.410	91.020	12	25	0
32		WS03	CKHK17416	窗玉料	UCT542919XL-3	6063-T6	6000	212	0	212	1.892	2406.624	0.378	480.816	70	75	67
33		X86368	CKHK17986	牆邊鋁碼	Anodized	6061-T6	6500	132	0	132	16.25	13942.500	0.000	0.000	48	45	39
34	B改長度	AB02	CKHK17407	鋁角	Anodized	6061-T6	5600	52	0	52	8.087	2354.934	0.000	0.000	18	34	0
35	B改長度	GS01	CKHK17398	水槽料駁接碼	Anodized	6061-T6	5300	117	0	117	2.27	1407.627	0.000	0.000	40	40	37
36	B改長度	X86372	CKHK17990	挂碼	Anodized	6061-T6	5700	169	0	169	5.956	5737.415	0.000	0.000	60	60	49
37		X86373	CKHK17991	挂碼	Anodized	6061-T6	5300	28	0	28	8.858	1314.527	0.000	0.000	15	13	0
38		AC01	CKHK17400	外蓋	UCT542919XL-3	6063-T5	6500	1112	0	1112	0.213	1539.564	0.082	592.696	330	430	352
39	B改長度	AC02	CKHK17401	外蓋	UCT542919XL-3	6063-T5	6000	331	0	331	0.191	379.326	0.074	146.964	110	120	101
40	C改料號	X86412		外蓋	UCT542919XL-3	6063-T6	5500	1659	0	1659	0.705	6432.773	0.184	1678.908	550	560	549
41	B增加數量	AC04	CKHK17403	外蓋	UCT542919XL-3	6063-T5	6400	188	0	188	0.415	499.328	0.156	187.699	55	90	43
42	B改長度	X86369	CKHK17987	外蓋	UCT542919XL-3	6063-T5	6000	37	0	37	0.382	84.804	0.145	32.190	15	22	0
43		AW01	CKHK17405	50介子	Anodized	6061-T6	5600	121	0	121	0.801	542.758	0.000	0.000	40	40	41
44		X86370	CKHK17988	拉吧	UCT542919XL-3	6061-T6	6000	268	0	268	0.151	242.808	0.029	46.310	90	90	88
45	B增加數量	X86371	CKHK17989	副樑料	UCT542919XL-3	6063-T6	6000	471	0	471	0.989	2794.914	0.129	364.554	120	220	131
46	B改長度	X86391	CKHK18054	副樑料	UCT542919XL-3	6063-T6	6000	31	0	31	1.197	222.642	0.173	32.178	10	21	0
47	B增加數量	X86374	CKHK17992	副樑料	UCT542919XL-3	6063-T6	5500	339	0	339	0.816	1521.432	0.151	281.540	80	150	109
48	B增加數量	X86375	CKHK17993	副樑料	UCT542919XL-3	6063-T6	5500	339	0	339	0.623	1161.584	0.121	225.605	80	150	109
49	B增加數量	X86376	CKHK17994	副樑料	UCT542919XL-3	6063-T6	5000	88	0	88	0.851	374.440	0.155	68.200	20	68	0
50		MS01	CKHK17396	墊巴	Anodized	6061-T6	5300	180	0	180	0.344	328.176	0.000	0.000	60	60	60
51		MS02	CKHK17397	墊巴	Anodized	6061-T6	5300	14	0	14	0.943	69.971	0.000	0.000	14	0	0

更新模號(已訂料)  
FO48979  
FO49379


美特鋁有限公司 /IDI Aluminium Fabricator Ltd.		工程號: J-856	計算: 李傳鵬	日期: 17-Nov-22	送呈: 胡哥													
廠用鋁型材B.M.表		地盤名稱: 天榮站	核對: 練松文	日期: 17-Nov-22	副本: 威哥/Garry													
BM編號: 廠用鋁型材B.M.表		項目類別: 單元幕牆	批准: 林仁安	日期: 17-Nov-22	此BM依據05/10/2022單元幕牆施工圖第1版計算													
A/C Code		C 2023.04.18	有顏色鋁料(Kg): 115729.446	無顏色鋁料(Kg): 49189.80	V.F總面積 11939.04													
序號	修改標示	美特料號	廠家料號	鋁料名稱	顏色	合金狀態	長度 (mm)	數量 (支)			重量(Kgs)		V.F.(米 <sup>2</sup> )		備注	MO1數量(支)已到貨	MO2數量(支)到貨	MO3數量(支)待E確認
								實用	後備	總數	Kg/M	總重量	米 <sup>2</sup> /米	Total V.F.				
52		MS03	CKHK17426	墊巴	Anodized	6061-T6	5300	14	0	14	0.591	43.852	0.000	0.000	14	0	0	
53	B政長度	AS01	CKHK17425	連接碼	Anodized	6063-T5	5300	77	0	77	0.333	135.897	0.099	40.198	77	0	0	
54	B政長度	JM1069	JM1069	60*60*5鋁角	Anodized	6061-T6	5300	29	0	29	1.683	258.677	0.000	0.000	29	0	0	
55		JMA0525	JMA0525	40*26*3鋁角	Anodized	6063-T5	5600	27	0	27	0.553	83.614	0.000	0.000	27	0	0	
56	B政長度	AJ01	CKHK17417	鋁扣碼	Anodized	6061-T6	6200	53	0	53	1.122	368.689	0.000	0.000	53	0	0	
57	B政長度	X86377	CKHK17995	九字料	UCT542919XL-3	6063-T6	6400	74	0	74	1.155	547.008	0.131	62.042	25	25	24	
58	B政長度	X86378	CKHK17996	九字料	UCT542919XL-3	6063-T6	5900	37	0	37	1.388	287.594	0.194	40.197	12	25	0	
59	B政長度	X86398	新開模	九字料(50*30*4道)	Anodized	6063-T6	5600	25	0	25	1.561	218.540	0.000	0.000	25	0	0	
60	A修改號	X86397	新開模	九字料(40*25*4道)	Anodized	6063-T6	6200	65	0	65	1.235	497.705	0.000	0.000	65	0	0	
61	B政長度	SF02	CKHK17418	加力臂	Anodized	6063-T6	5300	1730	0	1730	1.734	15899.046	0.000	0.000	750	500	480	
62	B政長度	AJ04	CKHK17418	鋁扣碼	Anodized	6063-T5	6500	197	0	197	0.185	236.893	0.000	0.000	65	70	62	
63	B政長度	AJ03	CKHK17424	鋁扣碼	Anodized	6063-T5	5500	342	0	342	0.361	679.041	0.000	0.000	115	115	112	
64	B政長度	AC06	CKHK17419	鋁扣蓋	UCT542919XL-3	6063-T5	6500	265	0	265	0.331	570.148	0.065	111.963	90	90	85	
65	B政長度	AC07	CKHK17420	鋁扣蓋	UCT542919XL-3	6063-T5	6500	135	0	135	0.374	328.185	0.072	63.180	45	45	45	
66	B政長度	AC08	CKHK17421	鋁扣蓋	UCT542919XL-3	6063-T5	6400	365	0	365	0.407	950.752	0.077	179.872	120	125	120	
67	B取消	JMFG021625	JMFG021625	飾條(34*22.5*2.5)鋁	UCT542919XL-3	6063-T6	5500	286	0	286	0.754	1186.042	0.113	177.749	95	0	0	
68		JM1038	JM1038	20*15*3鋁角	Anodized	6063-T6	6000	45	0	45	0.281	75.870	0.000	0.000	45	0	0	
69		JM1089	JM1089	34*19*3鋁角	Anodized	6063-T6	6000	50	0	50	0.44	132.000	0.000	0.000	50	0	0	
70	B新增	JMA0553	JMA0553	50*43*5鋁角	Anodized	6063-T6	6000	30	0	30	1.287	231.660	0.000	0.000	30	0	0	
71	C新增	九字料	九字料	76X50X3鋁角(現用)	Anodized	6063-T6	6000	10	0	10	1.15	69.000	0.000	0.000	30	0	0	
																		廠用現有鋁料

以下空白


# J-856單元式幕牆鋁料模圖(1)

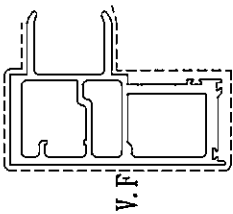


型材模号: CKHK17384  
 模號: AM01  
 名稱: 梗公企料  
 合金狀態: 6063-T6  
 重量: 5.19 KG/M  
 V.F.: 0.368 m<sup>2</sup>/m

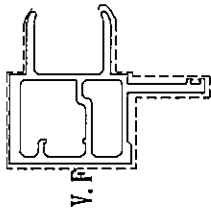


型材模号: CKHK17982  
 模號: X86364  
 名稱: 生公企料  
 合金狀態: 6063-T6  
 重量: 4.01 KG/M  
 V.F.: 0.333 m<sup>2</sup>/m

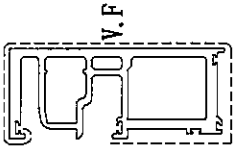


型材模号: CKHK17385  
 模號: AM02  
 名稱: 梗母企料  
 合金狀態: 6063-T6  
 重量: 4.59 KG/M  
 V.F.: 0.314 m<sup>2</sup>/m

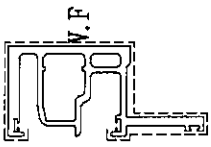


型材模号: CKHK17983  
 模號: X86365  
 名稱: 生母企料  
 合金狀態: 6063-T6  
 重量: 3.41 KG/M  
 V.F.: 0.274 m<sup>2</sup>/m

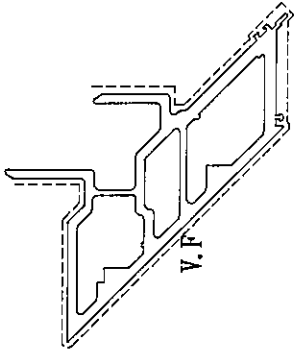


型材模号: CKHK17386  
 模號: AM03  
 名稱: 梗公企料(轉角)  
 合金狀態: 6063-T6  
 重量: 5.19 KG/M  
 V.F.: 0.509 m<sup>2</sup>/m

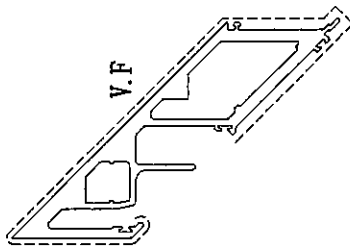


型材模号: CKHK17387  
 模號: AM04  
 名稱: 梗母企料(轉角)  
 合金狀態: 6063-T6  
 重量: 7.29 KG/M  
 V.F.: 0.413 m<sup>2</sup>/m

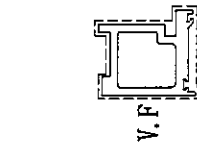


型材模号: CKHK17984  
 模號: AD06  
 名稱: 梗副框料  
 合金狀態: 6063-T6  
 重量: 2.133 KG/M  
 V.F.: 0.232 m<sup>2</sup>/m

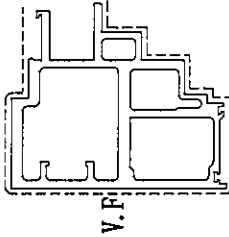

型材模号: CKHK17389  
 模號: AM06  
 名稱: 收邊梗企料  
 合金狀態: 6063-T6  
 重量: 6.62 KG/M  
 V.F.: 0.413 m<sup>2</sup>/m

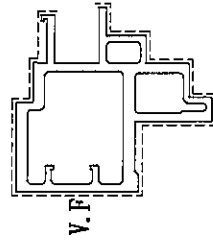


型材模号: CKHK17985  
 模號: X86367  
 名稱: 收邊生企料  
 合金狀態: 6063-T6  
 重量: 5.642 KG/M  
 V.F.: 0.386 m<sup>2</sup>/m

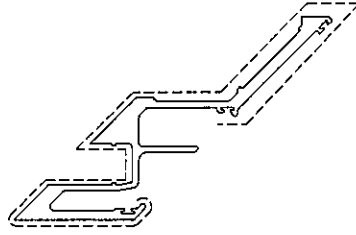


AM04切成AM04A  
 模號: AM04A  
 名稱: 梗母企料(轉角)  
 合金狀態: 6063-T6  
 重量: 7.29 KG/M  
 V.F.: 0.413 m<sup>2</sup>/m


# J-856單元式幕牆鋁料模圖(2)

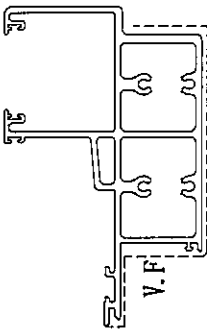


型材模号: CKHK17390  
 模號: AT01  
 名稱: 頂橫料  
 合金狀態: 6063-T6  
 重量: 6.03 KG/M  
 V.F.: 0.272 m<sup>2</sup>/m

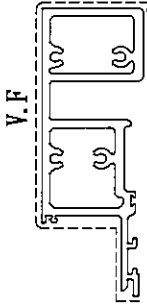


型材模号: CKHK17391  
 模號: AT02  
 名稱: 底橫料  
 合金狀態: 6063-T6  
 重量: 5.653 KG/M  
 V.F.: 0.284 m<sup>2</sup>/m

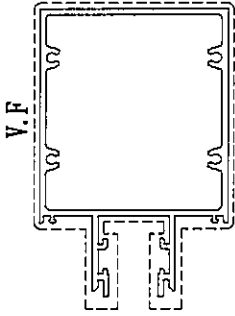


型材模号: CKHK17392  
 模號: AT03  
 名稱: 梗窗中橫  
 合金狀態: 6063-T6  
 重量: 4.96 KG/M  
 V.F.: 0.707 m<sup>2</sup>/m

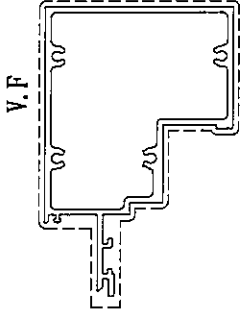

型材模号: CKHK17393  
 模號: AT04  
 名稱: 生窗中橫  
 合金狀態: 6063-T6  
 重量: 4.54 KG/M  
 V.F.: 0.566 m<sup>2</sup>/m

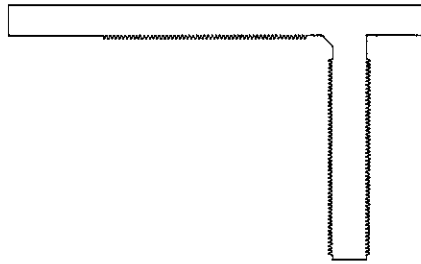

型材模号: CKHK17395  
 模號: X86368  
 名稱: 槽邊鋁碼  
 合金狀態: 6061-T6  
 重量: 16.25 KG/M  
 V.F.: 0 m<sup>2</sup>/m

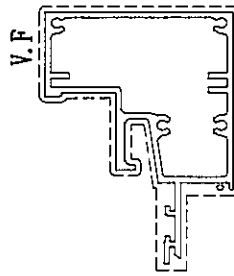

型材模号: CKHK17394  
 模號: AT05  
 名稱: 生窗中橫  
 合金狀態: 6063-T6  
 重量: 4.66 KG/M  
 V.F.: 0.584 m<sup>2</sup>/m




型材模号: CKHK17398  
 模號: GS01  
 名稱: 水槽料駁接碼  
 合金狀態: 6061-T6  
 重量: 2.27 KG/M  
 V.F.: 0 m<sup>2</sup>/m



型材模号: CKHK17397  
 模號: MS02  
 名稱: 連接件  
 合金狀態: 6061-T6  
 重量: 0.943 KG/M  
 V.F.: 0 m<sup>2</sup>/m



型材模号: CKHK17396  
 模號: MS01  
 名稱: 連接件  
 合金狀態: 6061-T6  
 重量: 0.344 KG/M  
 V.F.: 0 m<sup>2</sup>/m

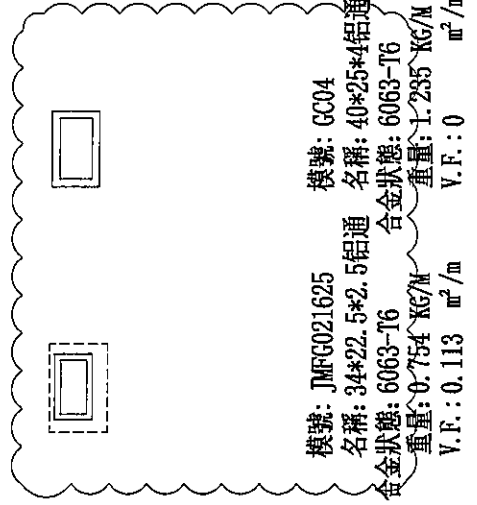

模號: JMF021625  
 名稱: 34\*22.5\*2.5鋁通  
 合金狀態: 6063-T6  
 重量: 0.754 KG/M  
 V.F.: 0.113 m<sup>2</sup>/m

模號: GC04  
 名稱: 40\*25\*4鋁通  
 合金狀態: 6063-T6  
 V.F.: 0 m<sup>2</sup>/m

# J-856單元式幕牆鋁料模圖(3)



型材模號: CKHK17400  
 模號: AC01  
 名稱: 裝飾壓蓋  
 合金狀態: 6063-T5  
 重量: 0.213 KG/M  
 V.F.: 0.082 m<sup>2</sup>/m



型材模號: CKHK17401  
 模號: AC02  
 名稱: 裝飾壓蓋  
 合金狀態: 6063-T5  
 重量: 0.191 KG/M  
 V.F.: 0.074 m<sup>2</sup>/m



型材模號: CKHK17402  
 模號: X86412  
 名稱: 裝飾壓蓋  
 合金狀態: 6063-T6  
 重量: 0.705 KG/M  
 V.F.: 0.184 m<sup>2</sup>/m



型材模號: CKHK17403  
 模號: AC04  
 名稱: 裝飾壓蓋  
 合金狀態: 6063-T5  
 重量: 0.415 KG/M  
 V.F.: 0.156 m<sup>2</sup>/m




型材模號: CKHK17404  
 模號: X86369  
 名稱: 裝飾壓蓋  
 合金狀態: 6063-T5  
 重量: 0.382 KG/M  
 V.F.: 0.145 m<sup>2</sup>/m



型材模號: CKHK17405  
 模號: AW01  
 名稱: 50介子  
 合金狀態: 6061-T6  
 重量: 0.801 KG/M  
 V.F.: 0 m<sup>2</sup>/m



模號: G003  
 名稱: 50\*30\*4鋁通  
 合金狀態: 6063-T6  
 重量: 1.561 KG/M  
 V.F.: 0 m<sup>2</sup>/m

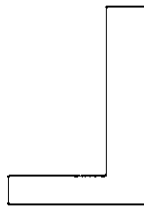


型材模號: CKHK17407  
 模號: AB02  
 名稱: 73x105x21mm鋁角  
 合金狀態: 6061-T6  
 重量: 8.087 KG/M  
 V.F.: 0 m<sup>2</sup>/m




型材模號: CKHK17408  
 模號: X86371  
 名稱: 硬副框料  
 合金狀態: 6063-T6  
 重量: 0.989 KG/M  
 V.F.: 0.129 m<sup>2</sup>/m



型材模號: CKHK17409  
 模號: X86370  
 名稱: 傳動杆  
 合金狀態: 6061-T6  
 重量: 0.151 KG/M  
 V.F.: 0.0288 m<sup>2</sup>/m

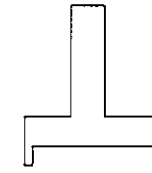

型材模號: CKHK17409  
 模號: X86372  
 名稱: 直鋁掛碼  
 合金狀態: 6061-T6  
 重量: 5.956 KG/M  
 V.F.: 0 m<sup>2</sup>/m

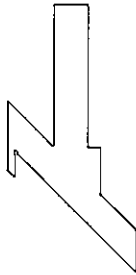

型材模號: CKHK17410  
 模號: X86373  
 名稱: 斜鋁掛碼  
 合金狀態: 6061-T6  
 重量: 8.858 KG/M  
 V.F.: 0 m<sup>2</sup>/m



模號: 20\*20\*3鋁角  
 名稱: 20\*20\*3鋁角  
 合金狀態: 6063-T5  
 重量: 0.301 KG/M  
 V.F.: 0 m<sup>2</sup>/m



型材模號: CKHK18054  
 模號: X86391  
 名稱: 硬副框料  
 合金狀態: 6063-T6  
 重量: 1.197 KG/M  
 V.F.: 0.173 m<sup>2</sup>/m




型材模號: CKHK17992  
 模號: X86374  
 名稱: 硬副框料  
 合金狀態: 6063-T6  
 重量: 0.816 KG/M  
 V.F.: 0.151 m<sup>2</sup>/m




型材模號: CKHK17993  
 模號: X86375  
 名稱: 硬副框料  
 合金狀態: 6063-T6  
 重量: 0.623 KG/M  
 V.F.: 0.121 m<sup>2</sup>/m



型材模號: CKHK17994  
 模號: X86376  
 名稱: 硬副框料  
 合金狀態: 6063-T6  
 重量: 0.851 KG/M  
 V.F.: 0.155 m<sup>2</sup>/m

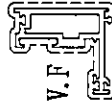


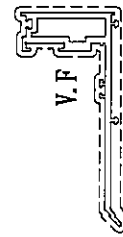






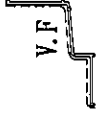
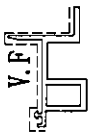
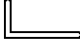
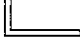



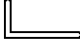
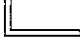


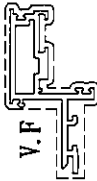


型材模號: CKHK17414  
 模號: WS01  
 名稱: 窗玉料  
 合金狀態: 6063-T6  
 重量: 1.451 KG/M  
 V.F.: 0.271 m<sup>2</sup>/m

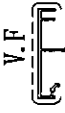

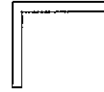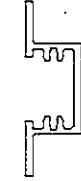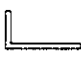型材模號: CKHK17415  
 模號: WS02  
 名稱: 轉角副框料  
 合金狀態: 6063-T6  
 重量: 1.995 KG/M  
 V.F.: 0.410 m<sup>2</sup>/m

# J-856單元式幕牆鋁料模圖(4)

	型材模號: CKHK17416	模號: WS03 名稱: 窗玉料 合金狀態: 6063-T6 重量: 1.892 KG/M V.F.: 0.378 m <sup>2</sup> /m		型材模號: CKHK17417	模號: AJ01 名稱: 鋁扣碼 合金狀態: 6061-T6 重量: 1.122 KG/M V.F.: 0		型材模號: CKHK17418	模號: AJ04 名稱: 鋁扣碼 合金狀態: 6063-T5 重量: 0.185 KG/M V.F.: 0		型材模號: CKHK17419	模號: AC06 名稱: 鋁扣蓋 合金狀態: 6063-T5 重量: 0.331 KG/M V.F.: 0.065 m <sup>2</sup> /m		型材模號: CKHK17420	模號: AC07 名稱: 鋁扣蓋 合金狀態: 6063-T5 重量: 0.374 KG/M V.F.: 0.072 m <sup>2</sup> /m		型材模號: CKHK17421	模號: AC08 名稱: 鋁扣蓋 合金狀態: 6063-T5 重量: 0.407 KG/M V.F.: 0.077 m <sup>2</sup> /m		型材模號: CKHK17422	模號: JM1069 名稱: 60*60*5鋁角 合金狀態: 6061-T6 重量: 1.683 KG/M V.F.: 0
	型材模號: CKHK17424	模號: SF02 名稱: 加筋肋 合金狀態: 6063-T6 重量: 1.734 KG/M V.F.: 0		型材模號: CKHK17424	模號: AJ03 名稱: 鋁扣碼 合金狀態: 6063-T5 重量: 0.361 KG/M V.F.: 0		型材模號: CKHK17424	模號: AJ03 名稱: 鋁扣碼 合金狀態: 6063-T5 重量: 0.361 KG/M V.F.: 0		型材模號: CKHK17425	模號: AS01 名稱: 鋁扣碼 合金狀態: 6063-T5 重量: 0.333 KG/M V.F.: 0.0985 m <sup>2</sup> /m		型材模號: CKHK17995	模號: X86377 名稱: 九字料 合金狀態: 6063-T6 重量: 1.155 KG/M V.F.: 0.131 m <sup>2</sup> /m						
	型材模號: CKHK17996	模號: JM1038 名稱: 20*15*3鋁角 合金狀態: 6063-T6 重量: 0.281 KG/M V.F.: 0		型材模號: CKHK17996	模號: JM1089 名稱: 34*19*3鋁角 合金狀態: 6063-T6 重量: 0.440 KG/M V.F.: 0		型材模號: CKHK17996	模號: JM1089 名稱: 34*19*3鋁角 合金狀態: 6063-T6 重量: 0.440 KG/M V.F.: 0		型材模號: CKHK17996	模號: MS03 名稱: 鉛墊 合金狀態: 6061-T6 重量: 0.591 KG/M V.F.: 0		型材模號: CKHK17996	模號: X86378 名稱: 九字料 合金狀態: 6063-T6 重量: 1.388 KG/M V.F.: 0.194 m <sup>2</sup> /m						
