



工程指示 / 要求簡箋 ENGINEER INSTRUCTIONS(E.I.)

工程指示編號:	EI- 6016H	修改版本:	H
	HK- 1109		
工程編號:	J 856	工程名稱:	TSWTL23 天榮
收件人:	生統/林仁安/梅	發件人:	Thomas Wong
工程項目:	CW幕牆大貨MO1單元件加工圖 (修改H:)	日期:	18/05/2023

<input checked="" type="checkbox"/> 原合約工程包	<input type="checkbox"/> 原合約工程加 / 減脹 QT-	<input type="checkbox"/> 新工程報價 QT-
--	--	------------------------------------

信件批核號碼/圖紙參考編號:	批核模具圖紙編號:
客戶指示附件:	管理內部批簽署:

<input type="checkbox"/> 初步鋁料 B.M.	<input type="checkbox"/> 加工拆圖, 然後生產	<input type="checkbox"/> 尺寸表
<input type="checkbox"/> 正式鋁料 B.M.	<input type="checkbox"/> 技術上資料/指示	<input type="checkbox"/> 報價
<input type="checkbox"/> 配件 B.M.	<input type="checkbox"/> 樣辦或貨品說明書	<input type="checkbox"/> 分判合約
<input type="checkbox"/> 其他:		

內容:	CW幕牆大貨MO1單元件加工圖 (修改H:大貨頂橫料修改以及昨天胡哥/Johnny/安上廠 單元企外蓋加避位修改 以及組裝圖加隔熱綿避位尺寸要求)
完成上列要求日期:	22/05/2023

國內

<input type="checkbox"/> 生產技術總監	<input type="checkbox"/> 連附件	<input checked="" type="checkbox"/> 技術部	<input checked="" type="checkbox"/> 連附件	<input type="checkbox"/> 生產部	<input type="checkbox"/> 連附件
<input type="checkbox"/> 採購部	<input type="checkbox"/> 連附件	<input checked="" type="checkbox"/> 生產統籌部	<input checked="" type="checkbox"/> 連附件	<input type="checkbox"/> 報關組	<input type="checkbox"/> 連附件
<input type="checkbox"/> 質檢部	<input type="checkbox"/> 連附件	<input type="checkbox"/> 會計部	<input type="checkbox"/> 連附件	<input type="checkbox"/> 機械設計部	<input type="checkbox"/> 連附件
<input type="checkbox"/> 香港辦	<input type="checkbox"/> 連附件	<input type="checkbox"/> 其他:			

香港

<input type="checkbox"/> 行政部	<input type="checkbox"/> 連附件	<input type="checkbox"/> 會計部	<input type="checkbox"/> 連附件	<input type="checkbox"/> 統籌部	<input type="checkbox"/> 連附件	<input type="checkbox"/> 工程部	<input type="checkbox"/> 連附件
<input type="checkbox"/> 採購部	<input type="checkbox"/> 連附件	<input type="checkbox"/> QS部	<input type="checkbox"/> 連附件	<input type="checkbox"/> 地盤管理	<input type="checkbox"/> 連附件	<input type="checkbox"/> 維修部	<input type="checkbox"/> 連附件

*發件人簽署:	梅 JCY	*組別成員批核簽署:	JCY
傳遞編號:		項目經理簽署:	JCY

圖則登記表  
DRAWING REGISTER

工程名稱 Project Title: <b>天榮站VMU单元体组装拆圖</b>	月 日	接收日期 Receiving Date (適用於客戶圖則)							
工程編號 Project No: J-856									

分發予 Distributed To	年	23	23	23	23	23	23				
	月	03	05	05	05	05	05				
	日	13	02	08	10	13	18				

圖則編號 Drg. No.	圖則名稱 Drawing Title
CW-101	单元组装图
CW-101F	单元组装图
CW-101P	单元组装图
CW-102	单元组装图
CW-103	单元组装图
CW-104	单元组装图
CW-105	单元组装图
CW-105F	单元组装图
CW-106	单元组装图
CW-107	单元组装图
CW-107M	单元组装图
CW-108	单元组装图
CW-108M	单元组装图
CW-109	单元组装图
CW-109P	单元组装图
CW-110	单元组装图
CW-111	单元组装图
CW-112	单元组装图
CW-113	单元组装图
CW-201	单元组装图
CW-202	单元组装图
CW-203	单元组装图
CW-204	单元组装图
CW-205	单元组装图
CW-301	单元组装图
CW-302	单元组装图
CW-303	单元组装图
CW-304	单元组装图
CW-305	单元组装图
CW-306	单元组装图
CW-306M	单元组装图
CW-307	单元组装图

修訂編號 Revision No.							
-						A	
-			A			B	
-						A	
-						A	
-						A	
-						A	
-						A	
-			A			B	
-	A					B	
-	A					B	
-	A					B	
-						A	
-						A	
-						A	
-						A	
-						A	
-						A	
-						A	
-	A					B	
-	A					B	
-						A	
-	A					B	
-	A					B	
-	A					B	
-	A					B	
-						A	
-						A	
-						A	



X86412-E03	铝料加工图
X86412-E04	铝料加工图
X86412-E05	铝料加工图
X86412-E06	铝料加工图
AC04-P01	铝料加工图
AC04-P02	铝料加工图
AC04-P03	铝料加工图
AC04-P04	铝料加工图
AD06-P01	铝料加工图
AD06-P02	铝料加工图
AD06-P03	铝料加工图
AD06-P04	铝料加工图
AJ01-Q01	铝料加工图
AJ03-P01	铝料加工图
AJ03-P02	铝料加工图
AJ04-P01	铝料加工图
AJ04-P02	铝料加工图
AM01-D01	铝料加工图
AM01-D02	铝料加工图
AM01-P01	铝料加工图
AM01-P02	铝料加工图
AM02-D01	铝料加工图
AM02-D02	铝料加工图
AM02-D03	铝料加工图
AM02-P01	铝料加工图
AM02-P02	铝料加工图
AM02-P03	铝料加工图
AM03-P01	铝料加工图
AM03-P02	铝料加工图
AM04A-P01	铝料加工图
AM04B-P01	铝料加工图
AM06-D01	铝料加工图
AM06-D02	铝料加工图
AM06-D03	铝料加工图
AM06-D04	铝料加工图
AM06-P01	铝料加工图
AM06-P02	铝料加工图
AM06-P03	铝料加工图
AM06-P04	铝料加工图
AT01-P01	铝料加工图
AT01-P01	铝料加工图
AT01-P02	铝料加工图
AT01-P03	铝料加工图
AT01-P04	铝料加工图
AT01-P06	铝料加工图

-									
-	<b>A</b>								
-									
-	<b>A</b>								
-	<b>A</b>				B				
-	<b>A</b>				B				
-	<b>A</b>				B				
-	<b>A</b>								
-	<b>A</b>								
-	<b>A</b>		<b>B</b>						
-	<b>A</b>		<b>B</b>						
-									
-			A						
-			A						
-			A						
-			A						
-	<b>A</b>								
-	<b>A</b>								
-									
-									
-	<b>A</b>								
-	<b>A</b>								
-	<b>A</b>								
-	<b>A</b>								
-	<b>A</b>								
-	<b>A</b>								
-	<b>A</b>								
-	<b>A</b>								
-	<b>A</b>								
-	<b>A</b>								
-	<b>A</b>								
-	<b>A</b>								
-	<b>A</b>								
-	<b>A</b>		<b>B</b>	C	D				
-	<b>A</b>		<b>B</b>	C	D				
-	<b>A</b>		<b>B</b>	C	D				
-	<b>A</b>		<b>B</b>		C				
-	<b>A</b>		<b>B</b>		C				
-	<b>A</b>		<b>B</b>		C				













X86367-P02	铝料加工图
X86367-P03	铝料加工图
X86367-P04	铝料加工图
X86367-P05	铝料加工图
X86367-P06	铝料加工图
X86371-P01	铝料加工图
X86371-P02	铝料加工图
X86372-P01	铝料加工图
X86372-P02	铝料加工图
X86373-P01	铝料加工图
X86373-P02	铝料加工图
X86374-P01	铝料加工图
X86374-P02	铝料加工图
X86375-P01	铝料加工图
X86375-P02	铝料加工图
X86376-P01	铝料加工图
X86376-P02	铝料加工图
X86391-P01	铝料加工图
X86391-P02	铝料加工图
AC02-E01	铝料加工图
AC02-E01R	铝料加工图
AC05-E01	铝料加工图
AC05-E01R	铝料加工图
JS01-Q01	铝料加工图
WS01-P01	铝料加工图
WS01-P02	铝料加工图
WS01-P03	铝料加工图
WS01-P04	铝料加工图
WS01-P05	铝料加工图
WS01-P06	铝料加工图
WS02-P01	铝料加工图
WS02-P02	铝料加工图
WS03-P01	铝料加工图
WS03-P02	铝料加工图
WS03-P03	铝料加工图
WS03-P04	铝料加工图
WS03-P07	铝料加工图
WS03-P08	铝料加工图
WS03-P09	铝料加工图
WS03-P10	铝料加工图






-				A				
-				A				
-				A				
-				A				
	-			A				
-								
-								
-								
-								
-								
-								
-								
-								
-	A							
-	A							
-								
-								
-	A				B			
					-			
-	A				B			
					-			
-			A					
-	A							
-	A							
-	A							
-			A					
-			A					
-	A							
-	A		B					
-	A		B					
-	A		B	C				
-			A	B				
-			A	B				
-			A					
-								
-	A							
-								
-	A							

WS03-P11	铝料加工图
WS03-P12	铝料加工图
WS03-P13	铝料加工图
WS03-P14	铝料加工图
X86370-K01	铝料加工图
X86370-P01	铝料加工图
X86370-P02	铝料加工图
X86370-P03	铝料加工图
X86370-P04	铝料加工图
AS01-001	铝料加工图
AS01-002	铝料加工图
AS01-003	铝料加工图
LB-C01	铝料加工图
J40X20-001	铝料加工图
J40X20-002	铝料加工图
J40X20-003	铝料加工图
JMP2	铝板加工图
LB-P01	铝板加工图
LB-P02	铝板加工图
LPP-1	铝板加工图
LPP-2	铝板加工图

-									
-	A								
-									
-	A								
-									
-									
-									
-									
-									
-									
-									
-	A								
-	A								
-									
-									
-									
-									
-									
-									

 美特鋁質有限公司 MIDI Aluminium Fabricator Ltd.		工程號 J856 地盘 天榮站 图纸名称 单元组装图 材料 -	類別 制圖 李傳鵬 復核 練松文 批准 林仁安	物料號 M1 圖號 CW-101P 數量 - 單件重量 - (KG)
修改 A 日期 05.18	採用工廠 材料颜色 -UCT542919XL-3	地盤 <input checked="" type="checkbox"/>	復核 練松文 批准 林仁安	圖號 CW-101P 數量 - 單件重量 - (KG)

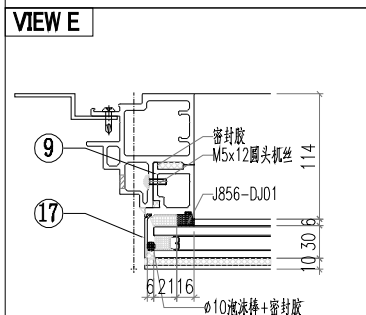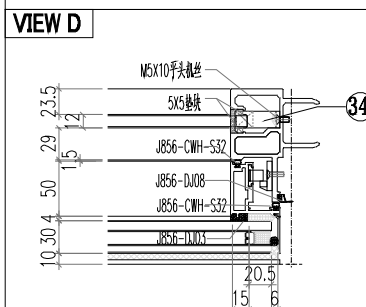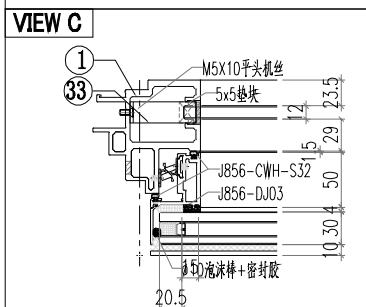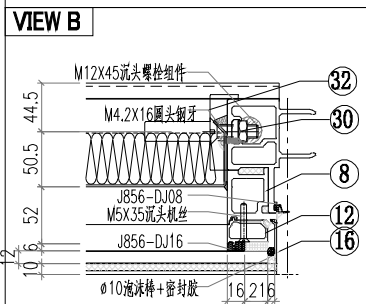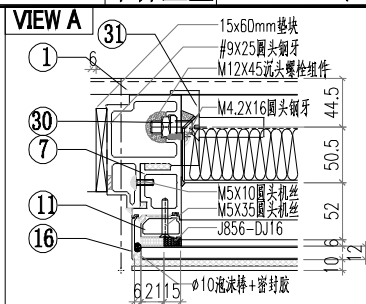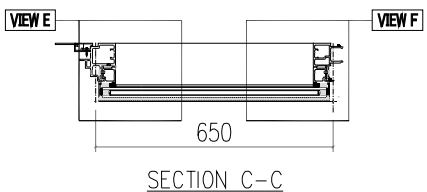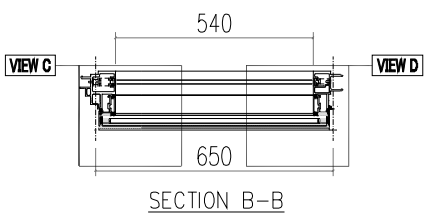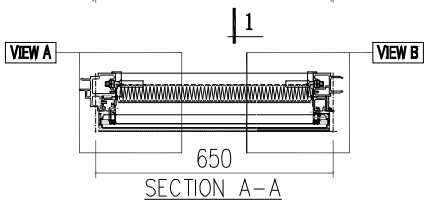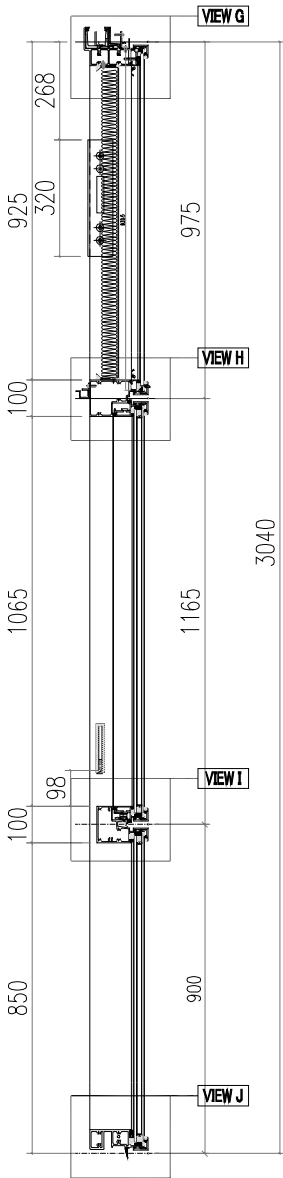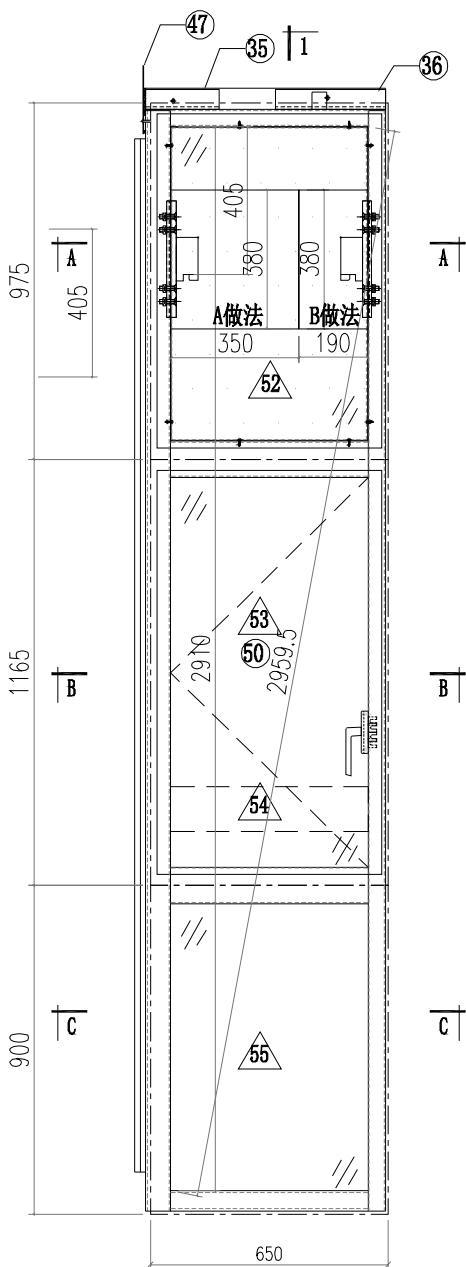

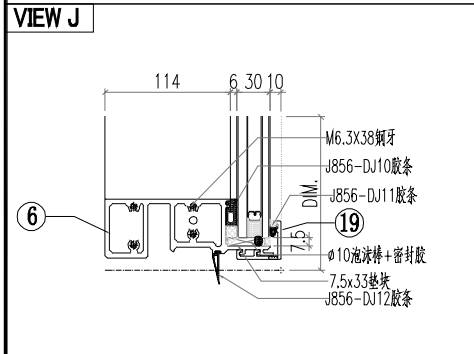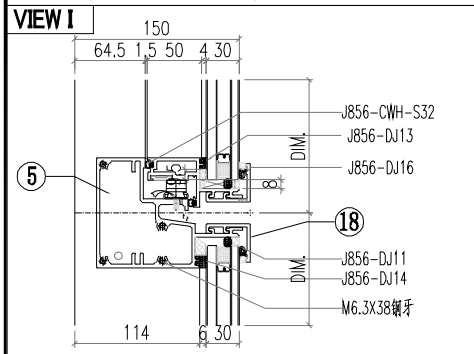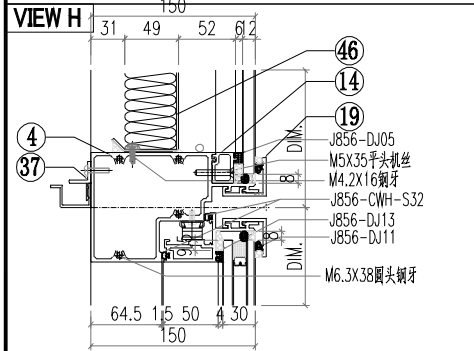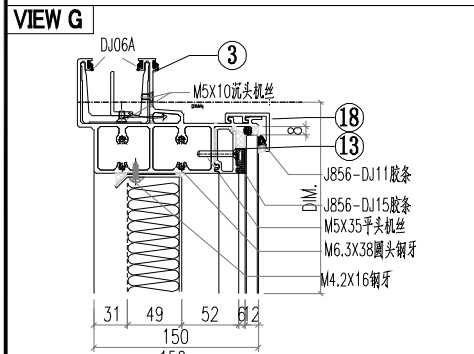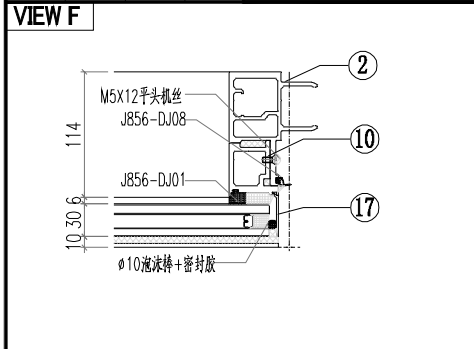










○ALUM. EXTRUSION






ITEM	FAB. DWG NO.	LENGTH (mm)	QTY
1	X86367-P06	3007	1
2	X86364-P01	3007	1
3	AT01-P02-001	670.5	1
4	AT04-P01-001	630	1
5	AT05-P01-001	630	1
6	AT02-P01-001	624	1
7	AD06-P03	930	1
8	AD06-P04	930	1
9	AD06-P01	862	1
10	AD06-P02	862	1
11	X86371-P02	930.5	1
12	X86371-P01	930.5	1
13	X86374-P01-01	538	1
14	X86375-P01-01	538	1
15			
16	AC01-P01-01/AC01-P01R-1	947	2
17	AC01-P02-01/AC01-P02R-1	872	2
18	X86412-P01-01	630	2
19	X86412-K01-01	630	2
20			
21			
22			
23			
24			
25			
26			
27			
28			
29			

△ OTHERS (ALUM. & G.M.S. PARTS)

ITEM	FAB. DWG NO.	LENGTH (mm)	QTY
30	MS01-P01	320	2
31	X86372-P01	320	1
32	X86372-P02	320	1
33	J60*38-003	15	1
34	J60*38-002	15	1
35	GS01-002	150	1
36	GS01-001	300	1
37	AJ03-P01-1	530	1
38			
39			
40	CE-002		
41			
42			
43			
44			
45			
46	BP-A01		1
47	534X854		1
48	LB-P02		1
49			
50			
51			
52	PT-GL04-A01 614X915		1
53	PT-GL01-B01 614X1105		1
54	PT-GL05-A01 570X122		1
55	PT-GL01-A01 614X840		1

 美特鋁質有限公司 MIDI Aluminium Fabricator Ltd.			工程號 J856 地盘 天榮站	類別 制圖 李傳鵬 復核 練松文 批准 林仁安	物料號 M1 圖號 CW-101F 數量 - 單件重量 - (KG)
修改 A B 日期 05.10 05.18	採用工廠 材料颜色 -UCT542919XL-3	地盤 <input checked="" type="checkbox"/>	图纸名称 单元组装图 材料 -		

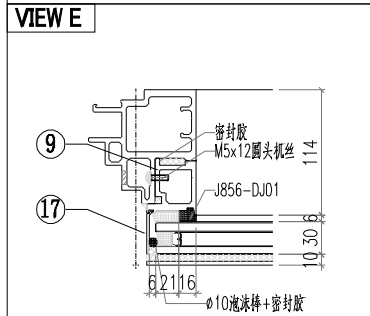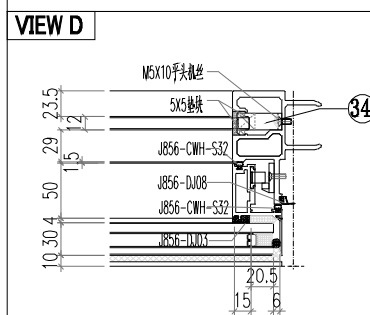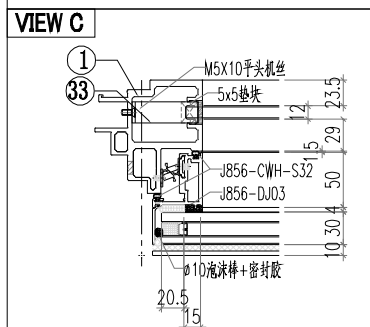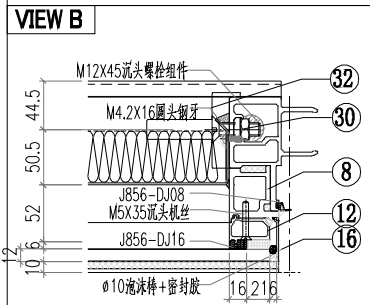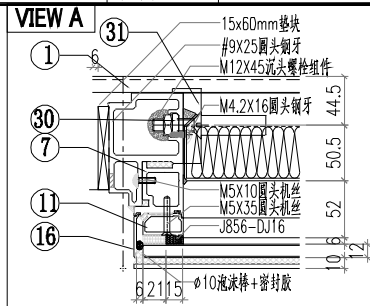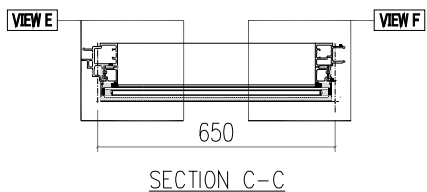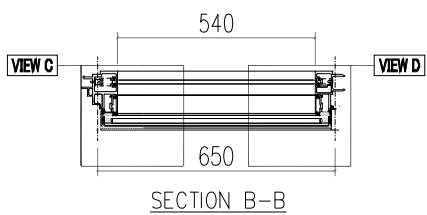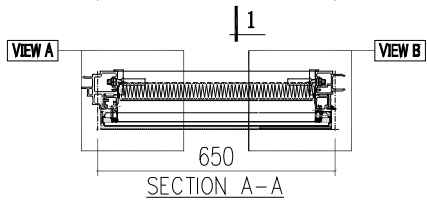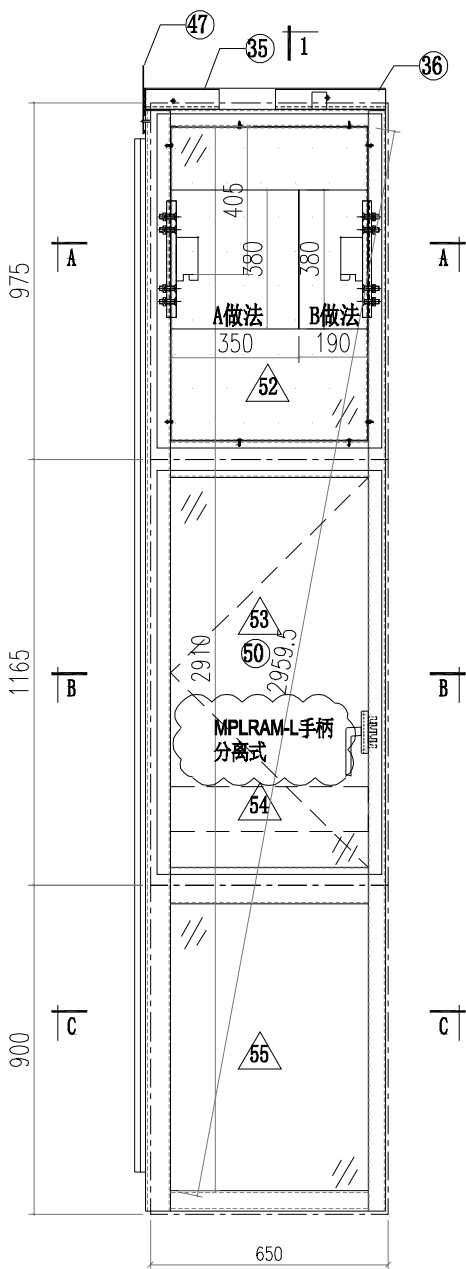

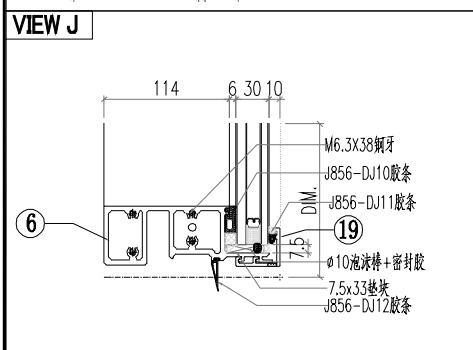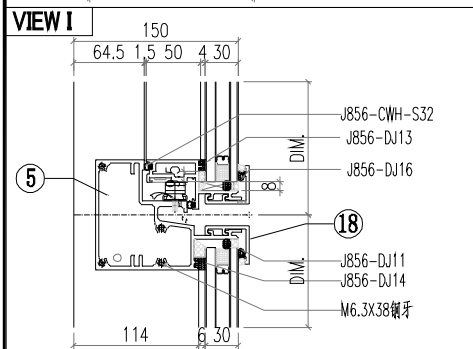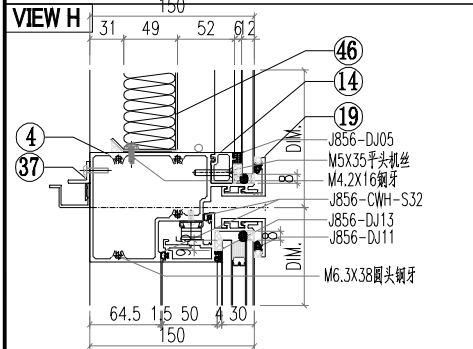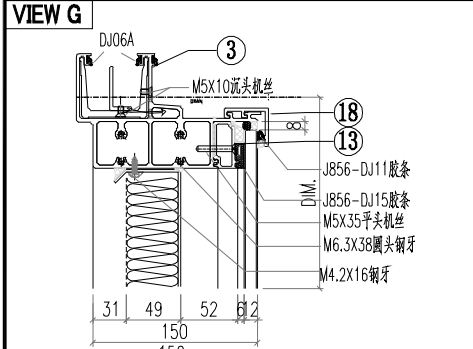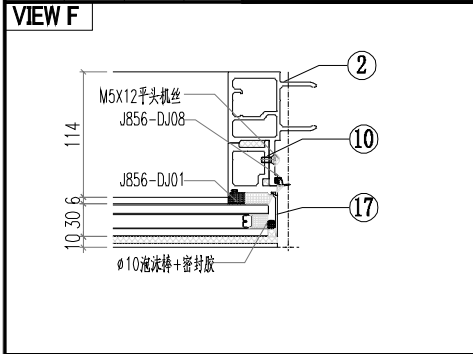











ALUM. EXTRUSION






ITEM	FAB. DWG NO.	LENGTH (mm)	QTY
1	X86367-P01	3007	1
2	X86364-P01	3007	1
3	AT01-P02-001	670.5	1
4	AT04-P01-001	630	1
5	AT05-P01-001	630	1
6	AT02-P01-001	624	1
7	AD06-P03	930	1
8	AD06-P04	930	1
9	AD06-P01	862	1
10	AD06-P02	862	1
11	X86371-P02	930.5	1
12	X86371-P01	930.5	1
13	X86374-P01-01	538	1
14	X86375-P01-01	538	1
15			
16	AC01-P01-01/AC01-P01R-1	947	2
17	AC01-P02-01/AC01-P02R-1	872	2
18	X86412-P01-01	630	2
19	X86412-K01-01	630	2
20			
21			
22			
23			
24			
25			
26			
27			
28			
29			

OTHERS (ALUM. & G.M.S. PARTS)

ITEM	FAB. DWG NO.	LENGTH (mm)	QTY
30	MS01-P01	320	2
31	X86372-P01	320	1
32	X86372-P02	320	1
33	J60*38-003	15	1
34	J60*38-002	15	1
35	GS01-002	150	1
36	GS01-001	300	1
37	AJ03-P01-1	530	1
38			
39			
40	EC-002F		
41			
42			
43			
44			
45			
46	BP-A01		1
47	534X854		1
48	LB-P02		1
49			
50			
51			
52	PT-GL04-A01 614X915		1
53	PT-GL01-B01 614X1105		1
54	PT-GL05-A01 570X122		1
55	PT-GL01-A01 614X840		1

 美特鋁質有限公司 MIDI Aluminium Fabricator Ltd.			工程號 J856 地盘 天榮站	類別 制圖 李傳鵬 復核 練松文 批准 林仁安	物料號 M1 圖號 CW-105F 數量 - 單件重量 - (KG)
修改 A B 日期 05.1005.18	採用工廠 材料颜色 -UCT542919XL-3	地盤 <input checked="" type="checkbox"/>	图纸名称 单元组装图 材料 -		

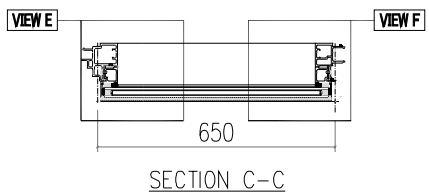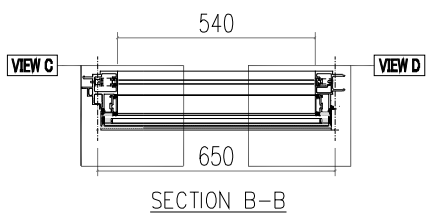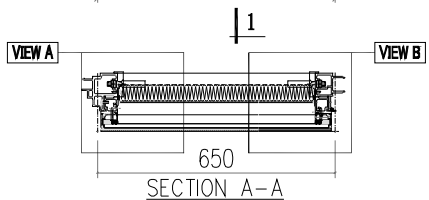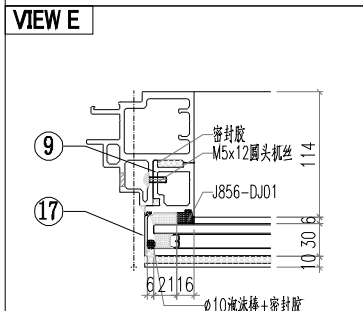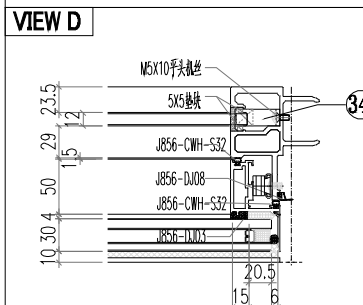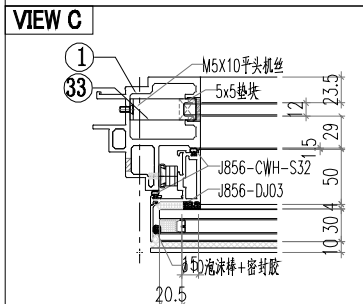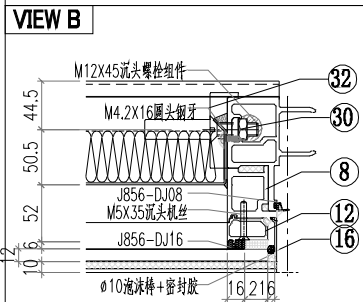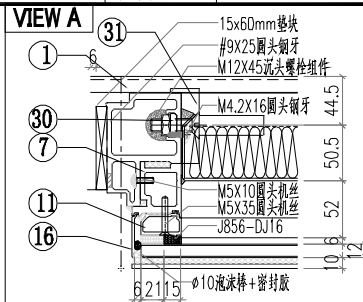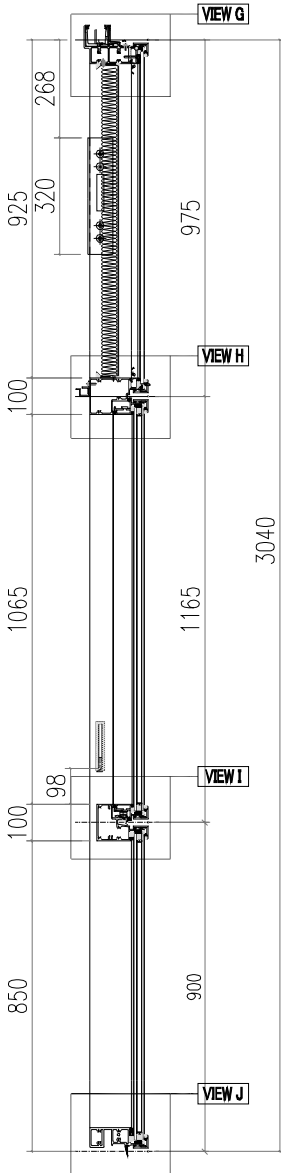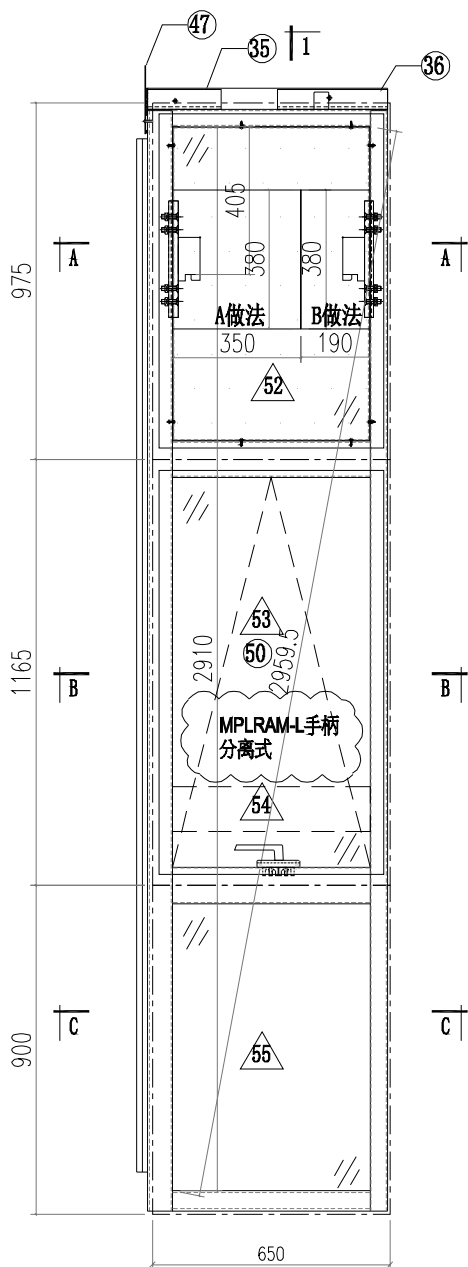

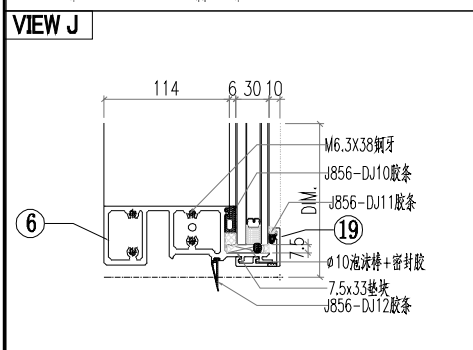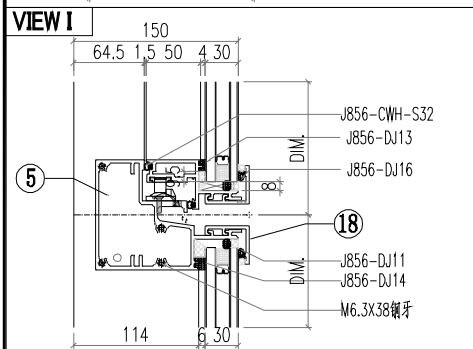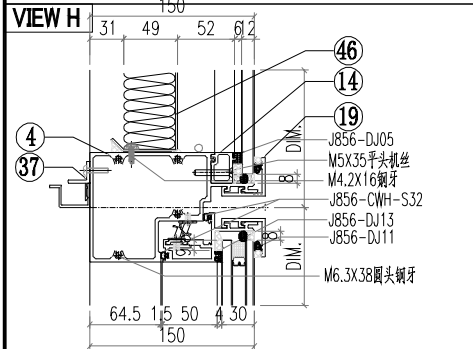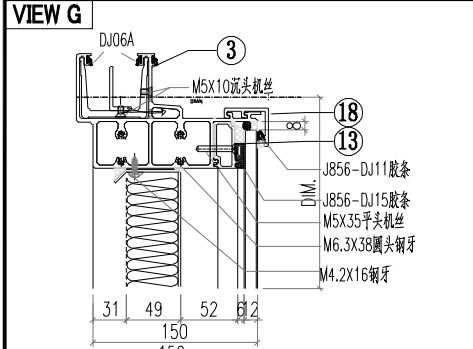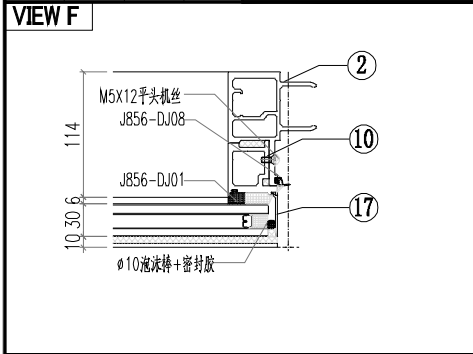







○ALUM. EXTRUSION


ITEM	FAB. DWG NO.	LENGTH (mm)	QTY
1	X86367-P03	3007	1
2	X86364-P02	3007	1
3	AT01-P02-001	670.5	1
4	AT04-P02-001	630	1
5	AT05-P02-001	630	1
6	AT02-P01-001	624	1
7	AD06-P03	930	1
8	AD06-P04	930	1
9	AD06-P01	862	1
10	AD06-P02	862	1
11	X86371-P02	930.5	1
12	X86371-P01	930.5	1
13	X86374-P01-01	538	1
14	X86375-P01-01	538	1
15			
16	AC01-P01-01/AC01-P01R-1	947	2
17	AC01-P02-01/AC01-P02R-1	872	2
18	X86412-P01-01	630	2
19	X86412-K01-01	630	2
20			
21			
22			
23			
24			
25			
26			
27			
28			
29			






△ OTHERS (ALUM. & G.M.S. PARTS)

ITEM	FAB. DWG NO.	LENGTH (mm)	QTY
30	MS01-P01	320	2
31	X86372-P01	320	1
32	X86372-P02	320	1
33	J60*38-003	15	1
34	J60*38-002	15	1
35	GS01-002	150	1
36	GS01-001	300	1
37	AJ03-P01-01	530	1
38			
39			
40	CE-003F		1
41			
42			
43			
44			
45			
46	BP-A01		1
47	534X854		1
48	LB-P02		1
49			
50			
51			
52	PT-GL04-A01 614X915		1
53	PT-GL01-B01 614X1105		1
54	PT-GL05-A01 570X122		1
55	PT-GL01-A01 614X840		1

 美特鋁質有限公司 MIDI Aluminium Fabricator Ltd.				工程號 J856 地盘 天榮站	類別 制圖 李傳鵬 復核 練松文 批准 林仁安	物料號 M1 2022-11-26 2022-11-27 2022-11-28	圖號 CW-107M 數量 - 單件重量 - (KG)
修改 A B 日期 05.02 05.18	採用工廠 材料颜色 -UCT542919XL-3	地盤 ✓ 图纸名称 单元组装图 材料 -					

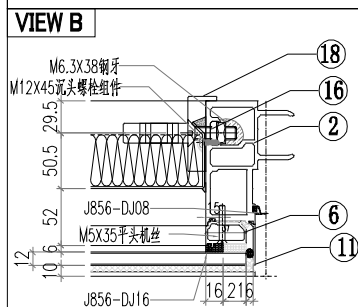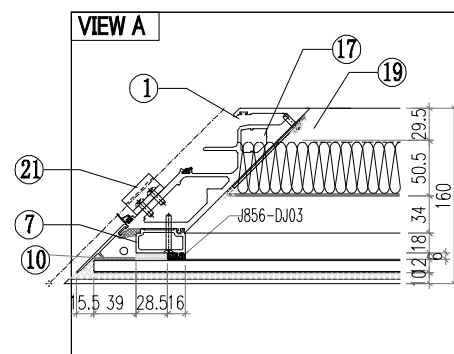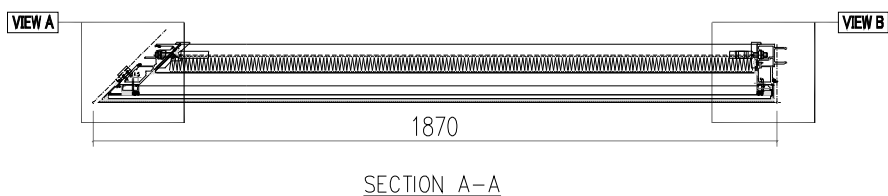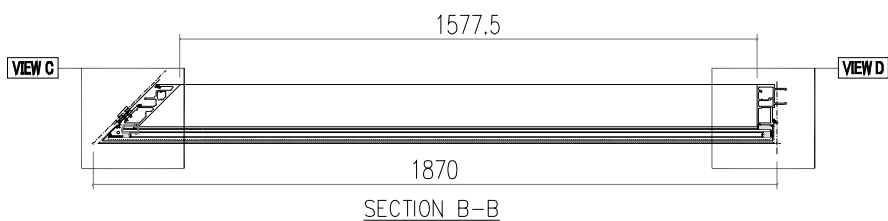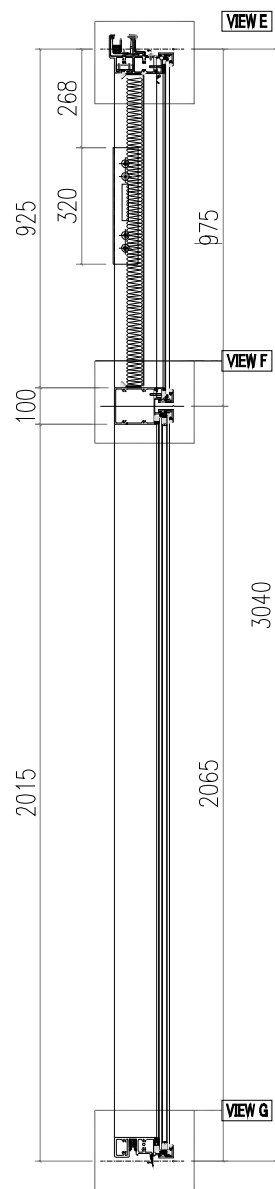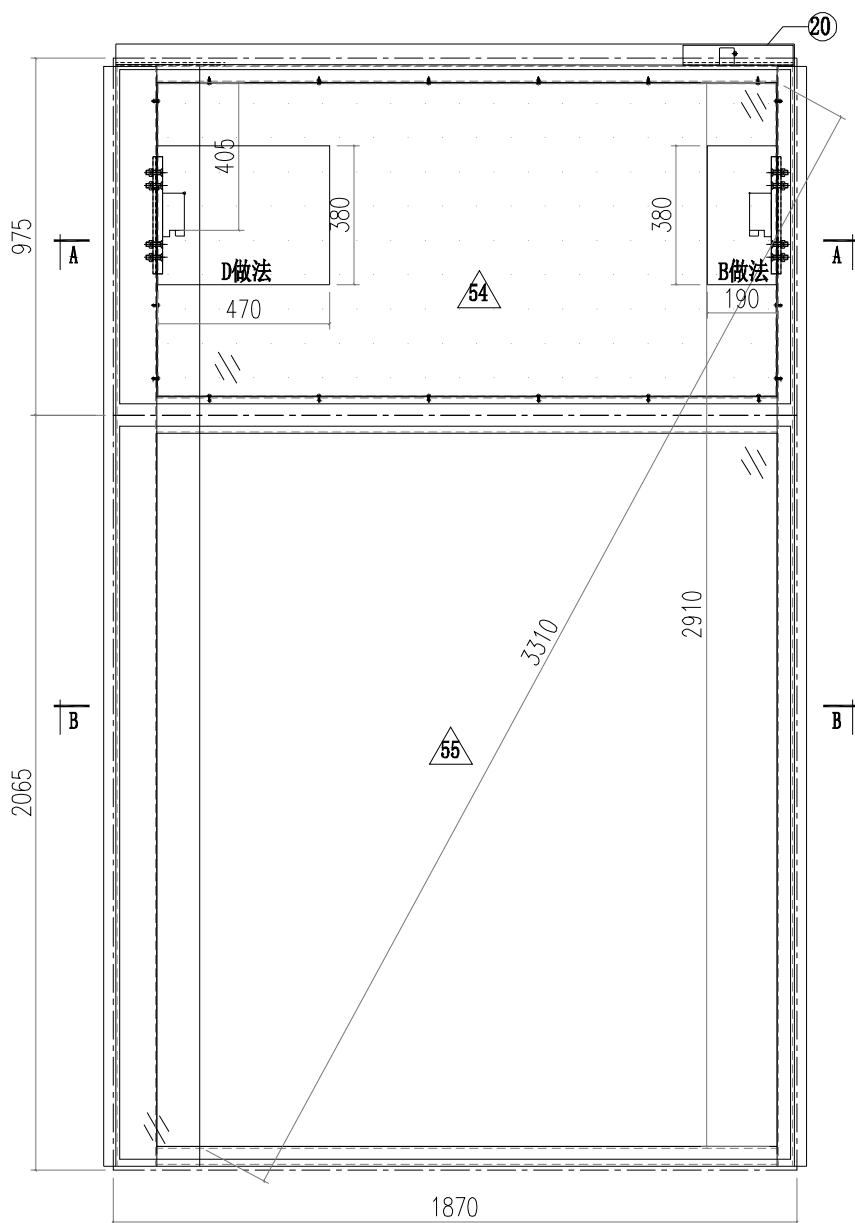








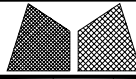
 美特鋁質有限公司 MIDI Aluminium Fabricator Ltd.		工程號 J856 地盘 天榮站	類別 制圖 李傳鵬 復核 練松文 批准 林仁安	物料號 M1 2022-11-26 圖號 CW-107M
修改 日期	採用工廠 材料颜色 -UCT542919XL-3	地盤 <input checked="" type="checkbox"/> 图纸名称 单元组装图 材料 -	2022-11-27 數量 - 2022-11-28 單件重量 - (KG)	

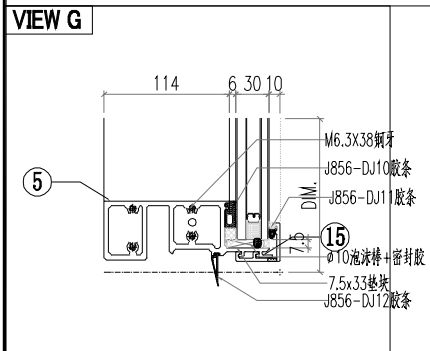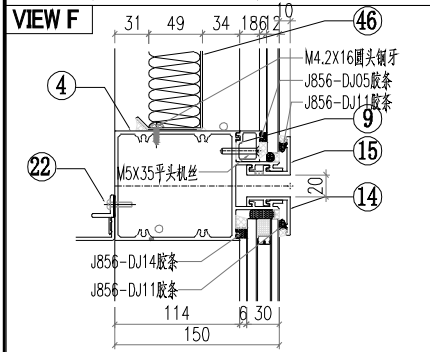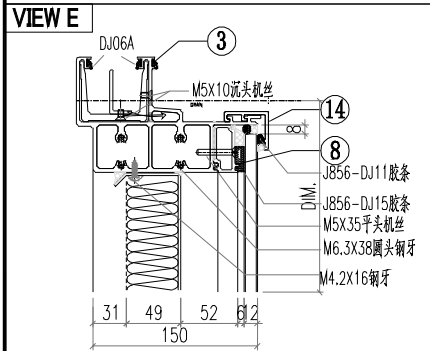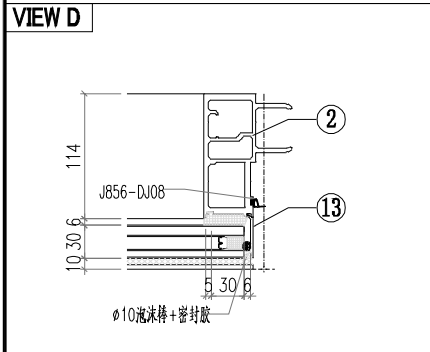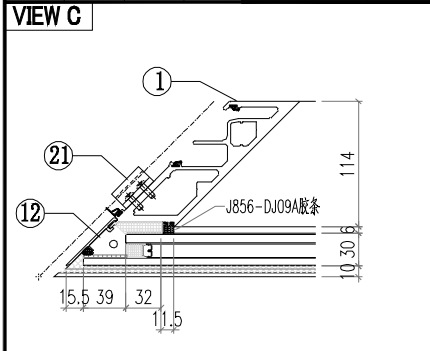

ALUM. EXTRUSION			
ITEM	FAB. DWG NO.	LENGTH (mm)	QTY
1	AM04-P01	3007	1
2	AM01-P02	3007	1
3	AT01-P05-001	1841.5	1
4	AT03-P05-001	1829.5	1
5	AT02-P04-001	1828.5	1
6	X86371-P01	930.5	1
7	X86376-P01	930.5	1
8	X86374-P02-02	1689	1
9	X86375-P02-02	1689	1
10	AC01-P01R-1	947	1
11	AC04-P01-01	947	1
12	AC01-P02R-2	2037	1
13	AC04-P02-02	2037	1
14	X86412-P04-02	1846	2
15	X86412-P05-02	1846	2
16	MS01-P01	320	1
17	MS03-P01	320	1
18	X86372-P02	320	1
19	X86373-P01	320	1
20	GS01-001	300	1
21	AJ01-Q01	35	4
22	AJ03-P02-02	1567	1
23			
24			
OTHERS (ALUM. & G.M.S. PARTS)			
ITEM	FAB. DWG NO.	LENGTH (mm)	QTY
46	BP-C02 1650X854		1
47			
48			
49			
50			
51			
52			
53			
54	PT-GL04-C02 1811X915		1
55	PT-GL01-C02 1811X2005		1

 <b>美特鋁質有限公司</b> MIDI Aluminium Fabricator Ltd.		<b>工程號</b> J856 <b>地盘</b> 天榮站 <b>图纸名称</b> 单元组装图 <b>材料</b> -	<b>類別</b> <b>制圖</b> 李傳鵬 <b>復核</b> 練松文 <b>批准</b> 林仁安	<b>物料號</b> M1 <b>圖號</b> CW-108M <b>數量</b> - <b>單件重量</b> - (KG)
<b>修改</b> A <b>日期</b> 05.18	<b>採用工廠</b> <b>地盤</b> ✓ <b>材料颜色</b> -UCT542919XL-3	<b>图纸名称</b> 单元组装图 <b>材料</b> -	<b>復核</b> 練松文 <b>批准</b> 林仁安	<b>物料號</b> M1 <b>圖號</b> CW-108M <b>數量</b> - <b>單件重量</b> - (KG)

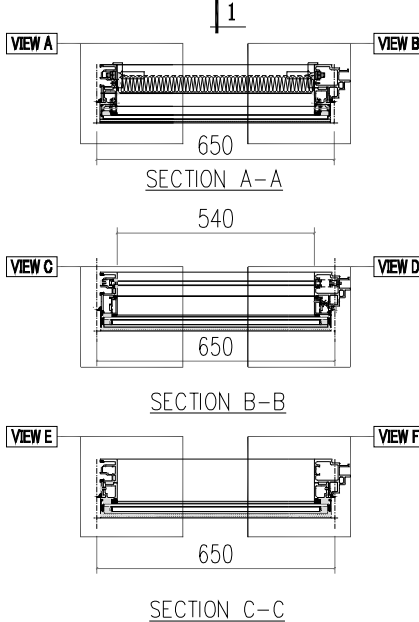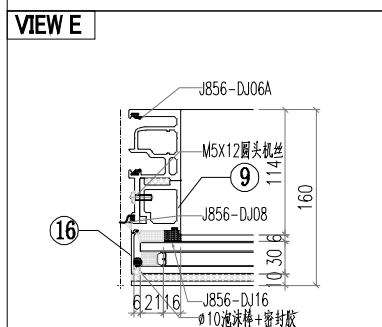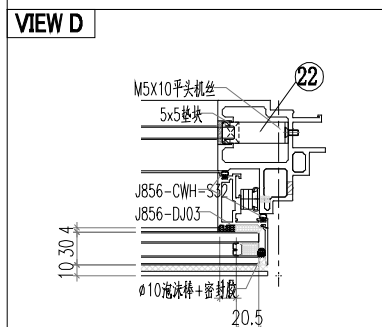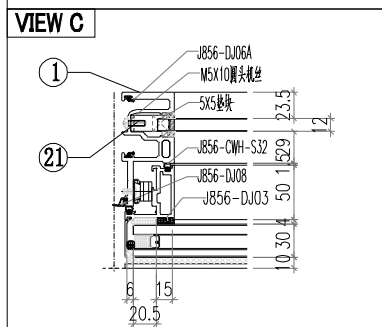
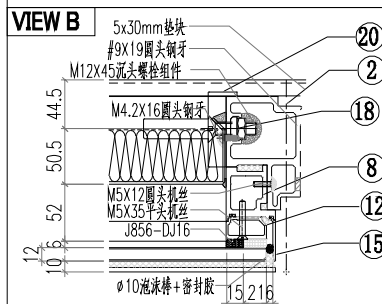
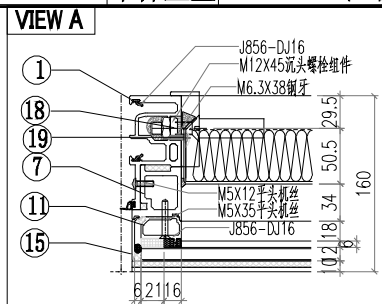
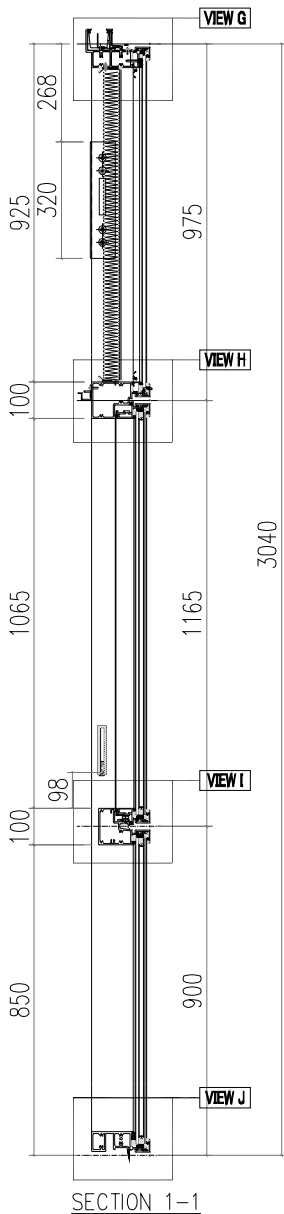
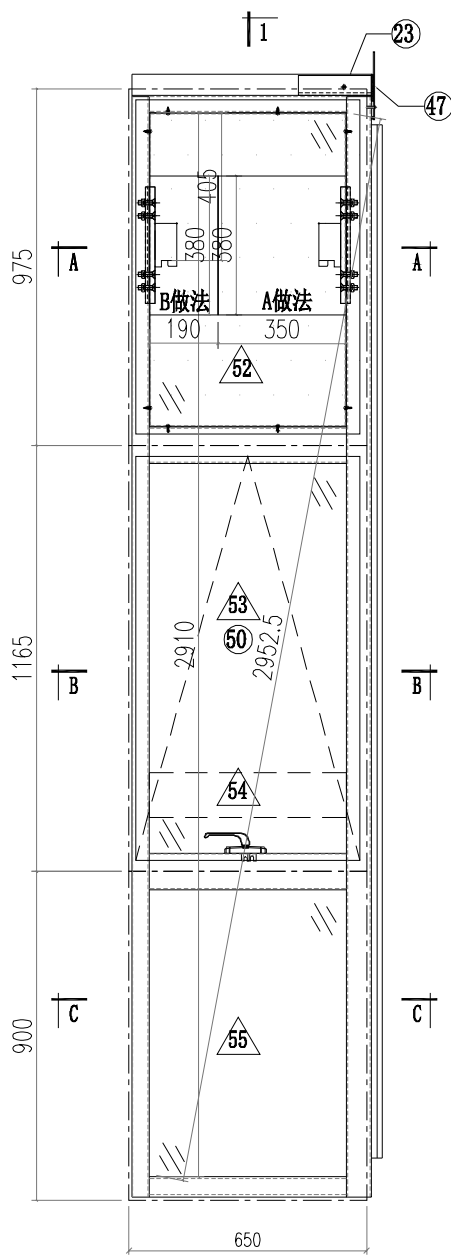


修改 日期  
採用工廠 地盘 ✓  
材料颜色 - UCT542919XL-3

图纸名称 单元组装图  
材料 -

復核 練松文 2022-11-27  
批准 林仁安 2022-11-28

數量 -  
單件重量 - (KG)

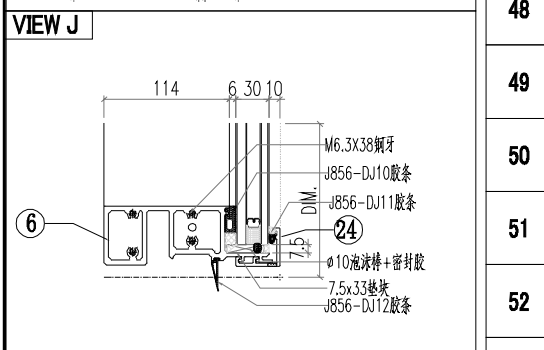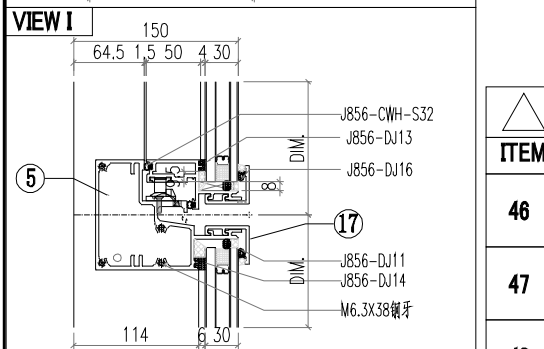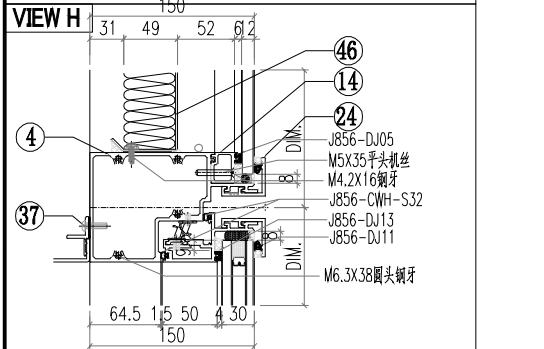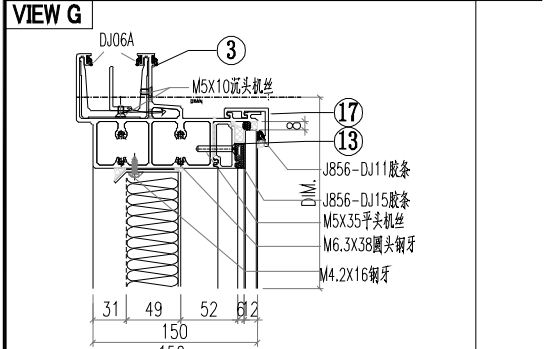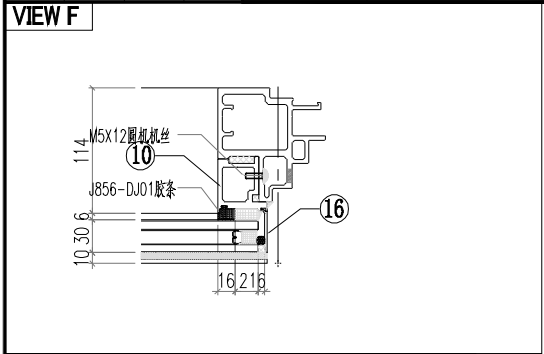

ALUM. EXTRUSION











ITEM	FAB. DWG NO.	LENGTH (mm)	QTY
1	X86365-P02	3007	1
2	X86367-P02	3007	1
3	AT01-P03-002	670.5	1
4	AT04-P07-001	630	1
5	AT05-P02-001	630	1
6	AT02-P01-001	624	1
7	AD06-P03	930	1
8	AD06-P04	930	1
9	AD06-P01	862	1
10	AD06-P02	862	1
11	X86371-P02	930.5	1
12	X86371-P01	930.5	1
13	X86374-P01-01	538	1
14	X86375-P01-01	538	1
15	AC01-P01-01/AC01-P01R-1	947	2
16	AC01-P02-01/AC01-P02R-1	872	2
17	X86412-P01-01	630	2
18	MS01-P01	320	2
19	X86372-P01	320	1
20	X86372-P02	320	1
21	J60*38-001	15	1
22	J60*38-002	15	1
23	GS01-003	150	1
24	X86412-K01-01	630	2
25			
26			
27			
28			
29			
30			






OTHERS (ALUM. & G.M.S. PARTS)

ITEM	FAB. DWG NO.	LENGTH (mm)	QTY
46	BP-A01		1
	534X854		
47	LB-P01		1
48			
49			
50	CE-003		1
51			
52	PT-GL04-A01		1
	614X915		
53	PT-GL01-B01		1
	614X1105		
54	PT-GL05-A01		1
	570X122		
55	PT-GL01-A01		1
	614X840		

31			
32			
33			
34			
35			
36			
37	AJ03-P01-01	530	1
38			
39			
40			
41			
42			
43			
44			
45			

 美特鋁質有限公司 MIDI Aluminium Fabricator Ltd.			工程號 J856 地盘 天榮站	類別 制圖 李傳鵬 復核 練松文 批准 林仁安	物料號 M1 圖號 CW-101 數量 - 單件重量 - (KG)
修改 A 日期 05.18	採用工廠 材料颜色 -UCT542919XL-3	地盤 <input checked="" type="checkbox"/>	图纸名称 单元组装图 材料 -	2022-11-26 2022-11-27 2022-11-28	- -

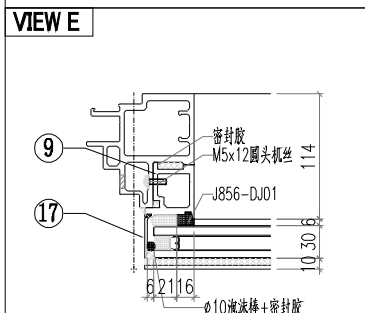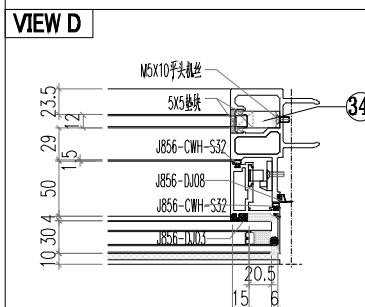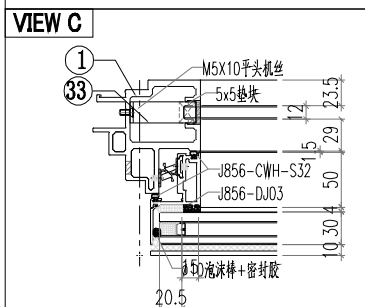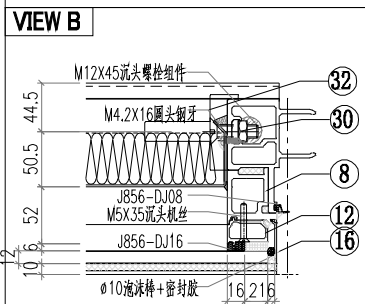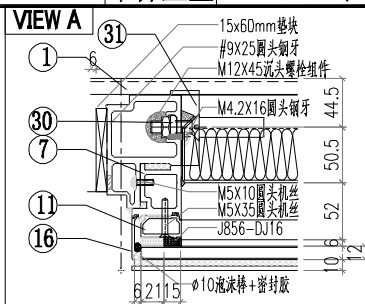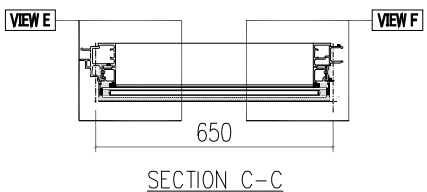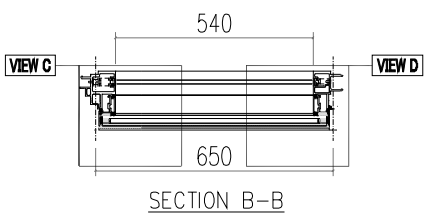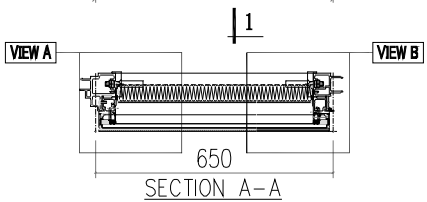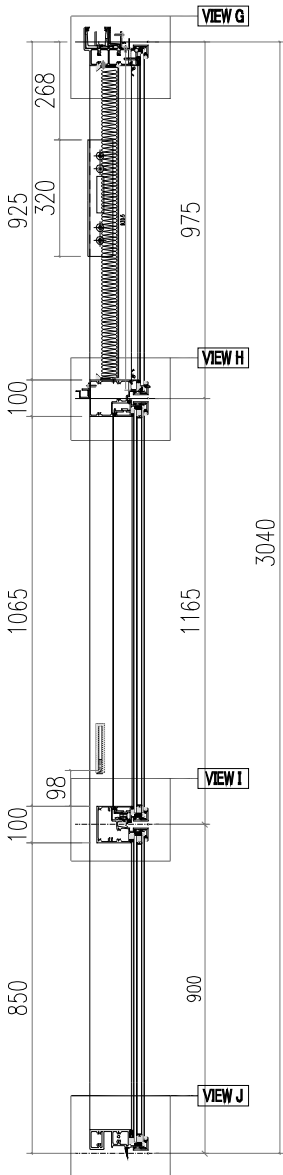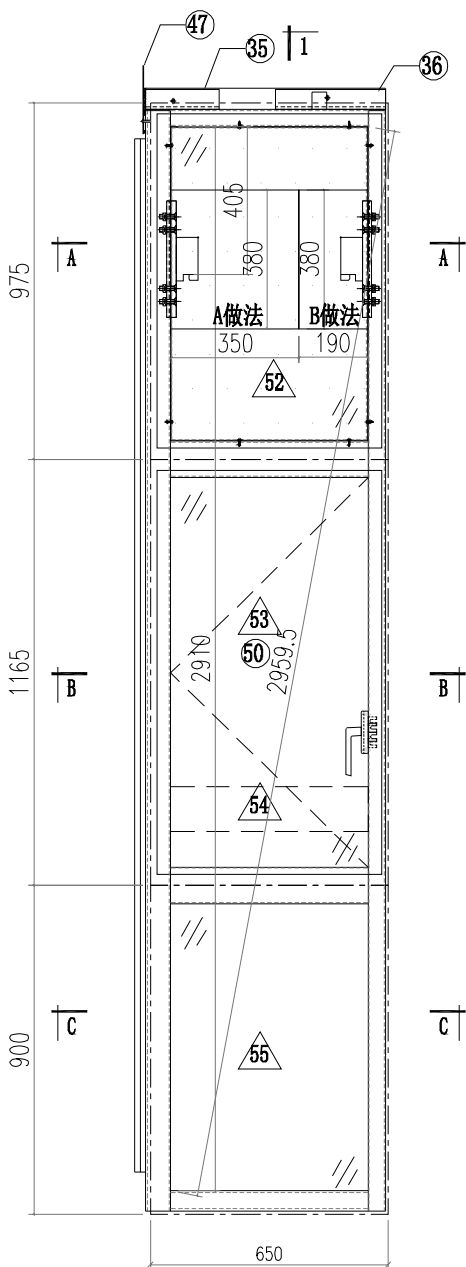

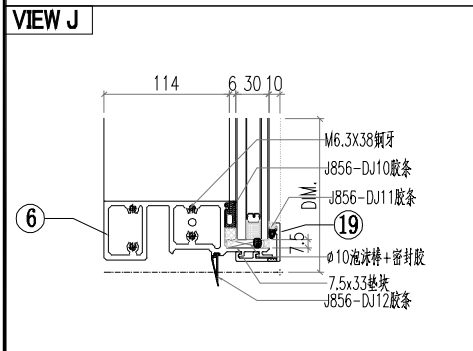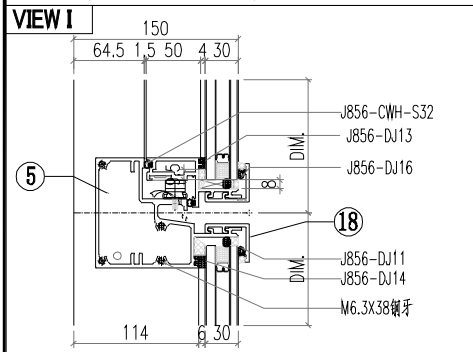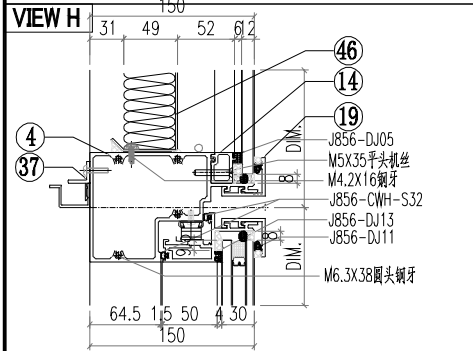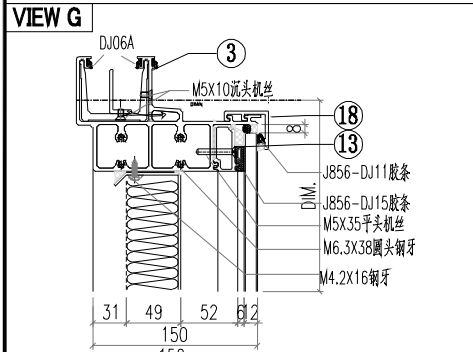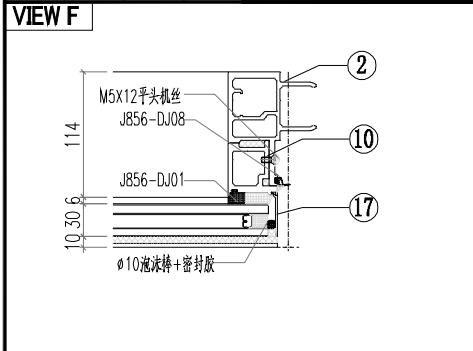

ALUM. EXTRUSION








ITEM	FAB. DWG NO.	LENGTH (mm)	QTY
1	X86367-P01	3007	1
2	X86364-P01	3007	1
3	AT01-P02-001	670.5	1
4	AT04-P01-001	630	1
5	AT05-P01-001	630	1
6	AT02-P01-001	624	1
7	AD06-P03	930	1
8	AD06-P04	930	1
9	AD06-P01	862	1
10	AD06-P02	862	1
11	X86371-P02	930.5	1
12	X86371-P01	930.5	1
13	X86374-P01-01	538	1
14	X86375-P01-01	538	1
15			
16	AC01-P01-01/AC01-P01R-1	947	2
17	AC01-P02-01/AC01-P02R-1	872	2
18	X86412-P01-01	630	2
19	X86412-K01-01	630	2
20			
21			
22			
23			
24			
25			
26			
27			
28			
29			




OTHERS (ALUM. & G.M.S. PARTS)

ITEM	FAB. DWG NO.	LENGTH (mm)	QTY
46	BP-A01		1
	534X854		
47	LB-P02		1
48			
49			
50	CE-002		
51			
52	PT-GL04-A01		1
	614X915		
53	PT-GL01-B01		1
	614X1105		
54	PT-GL05-A01		1
	570X122		
55	PT-GL01-A01		1
	614X840		

30	MS01-P01	320	2
31	X86372-P01	320	1
32	X86372-P02	320	1
33	J60*38-003	15	1
34	J60*38-002	15	1
35	GS01-002	150	1
36	GS01-001	300	1
37	AJ03-P01-1	530	1
38			
39			
40			
41			
42			
43			
44			
45			

 美特鋁質有限公司 MIDI Aluminium Fabricator Ltd.		工程號 J856 地盘 天榮站	類別 制圖 李傳鵬 復核 練松文 批准 林仁安	物料號 M1 圖號 CW-102 數量 - 單件重量 - (KG)
修改 A 日期 05.18	採用工廠 材料颜色 -UCT542919XL-3	图纸名称 单元组装图 材料 -		

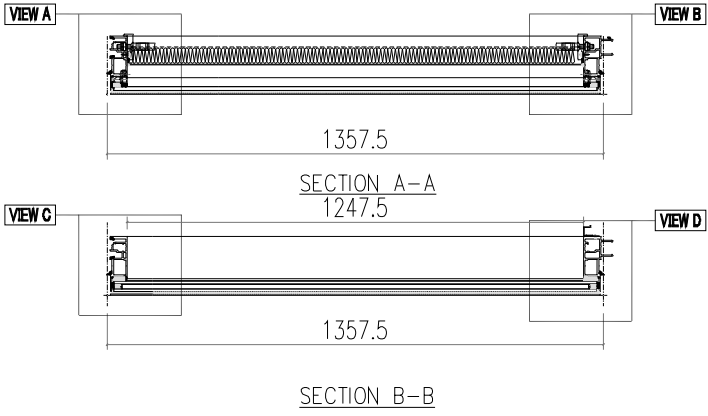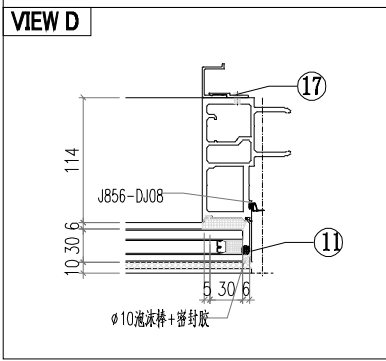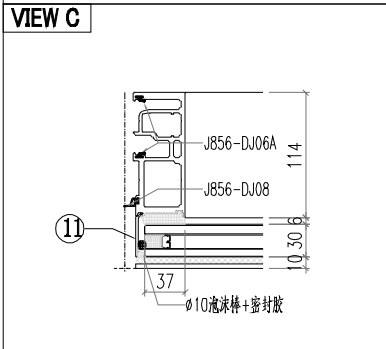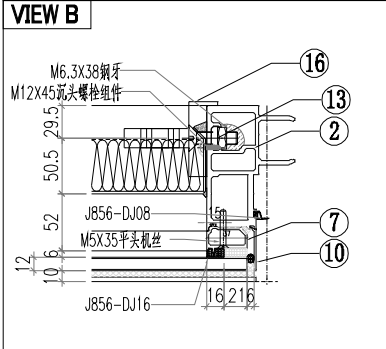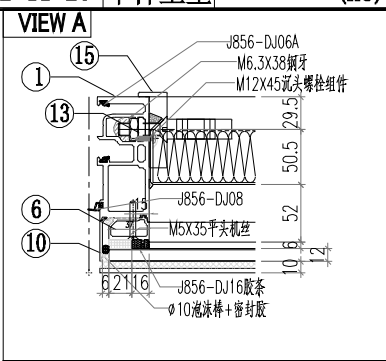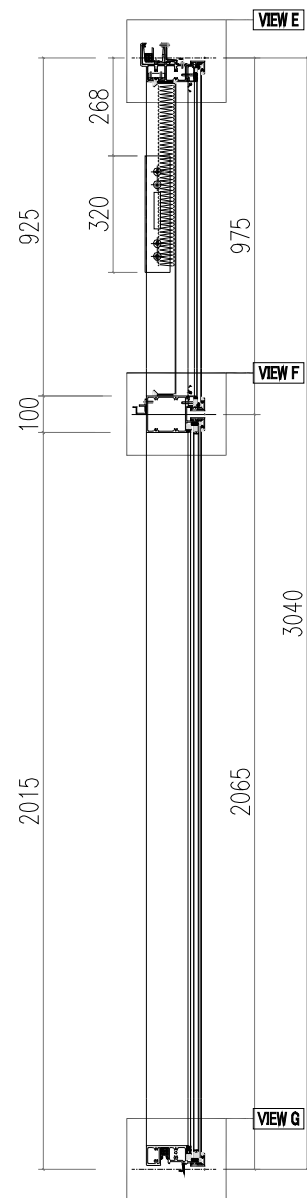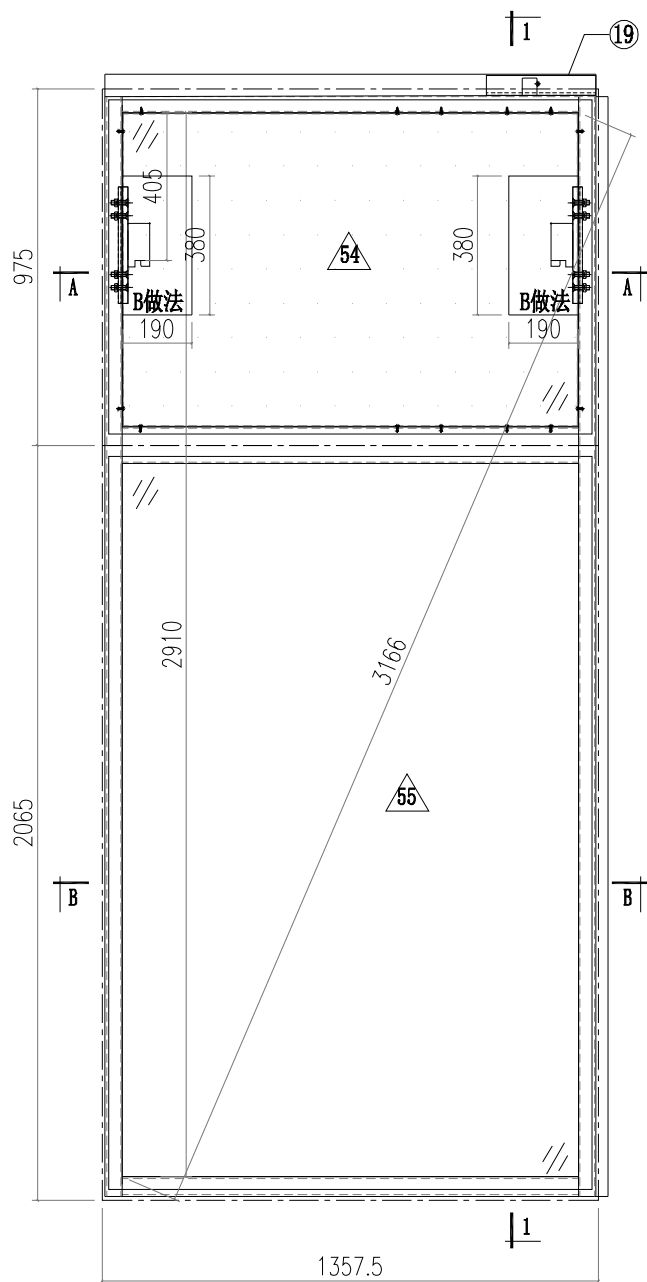

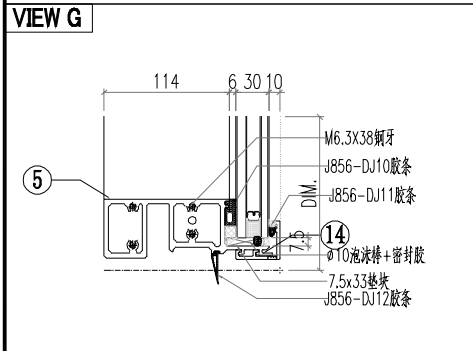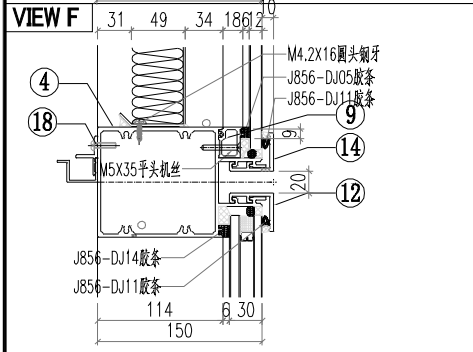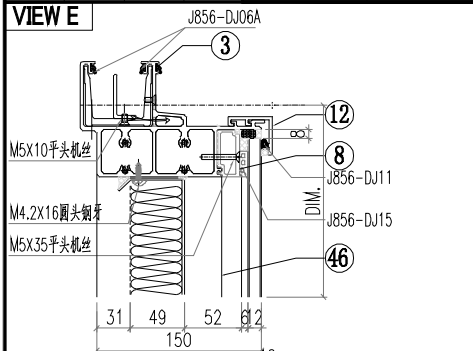




○ ALUM. EXTRUSION

ITEM	FAB. DWG NO.	LENGTH (mm)	QTY
1	AM02-P01	3007	1
2	AM01-P01	3007	1
3	AT01-P01-001	1342.5	1
4	AT03-P01-001	1331.5	1
5	AT02-P02-01	1331.5	1
6	X86371-P02	930.5	1
7	X86371-P01	930.5	1
8	X86374-P01-04	1245.5	1
9	X86375-P01-04	1245.5	1
10	AC01-P01-01/AC01-P01R-1	947	2
11	AC01-P02-02/AC01-P02R-2	2037	2
12	X86412-P01-03	1337.5	2
13	MS01-P01	320	2
14	X86412-K01-03	1337.5	2
15	X86372-P01	320	1
16	X86372-P02	320	1
17	AJ04-P01	1950	1
18	AJ03-P01-04	1237.5	1
19	GS01-001	300	1
20			
21			
41			1
42			1
43			
44			
45			


△ OTHERS (ALUM. & G.M.S. PARTS)

ITEM	FAB. DWG NO.	LENGTH (mm)	QTY
46	BP-A02 1241.5X854		1
47			
48			
49			
50			
51			
52			
53			
54	PT-GL04-A02 1321.5X915		1
55	PT-GL01-A02 1321.5X2005		1


 <b>美特鋁質有限公司</b> MIDI Aluminium Fabricator Ltd.		<b>工程號</b> J856 <b>地盘</b> 天榮站	<b>類別</b> <b>制圖</b> 李傳鵬 <b>復核</b> 練松文 <b>批准</b> 林仁安	<b>物料號</b> M1 <b>圖號</b> CW-103 <b>數量</b> - <b>單件重量</b> - (KG)
<b>修改</b> A <b>日期</b> 05.18	<b>採用工廠</b> <b>地盤</b> ✓ <b>材料顏色</b> -UCT542919XL-3	<b>图纸名称</b> 单元组装图 <b>材料</b> -		

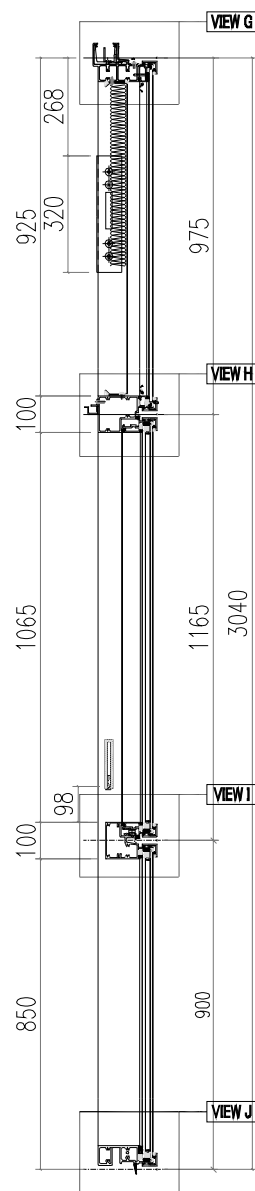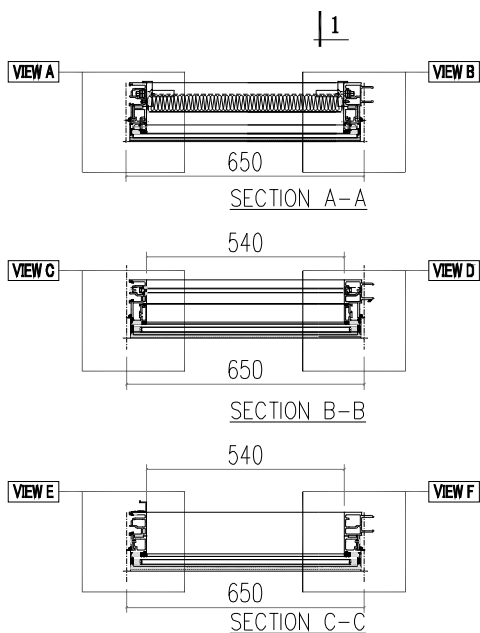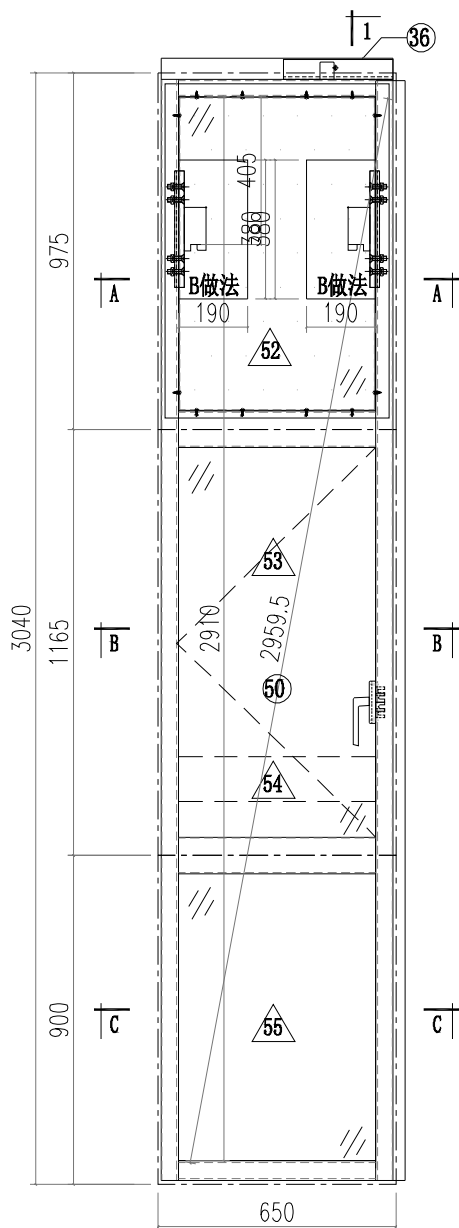


VIEW A

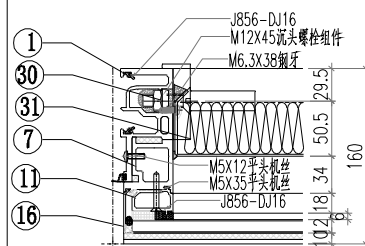


VIEW B

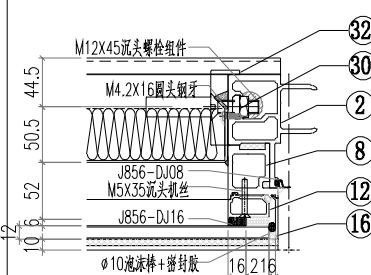


VIEW C





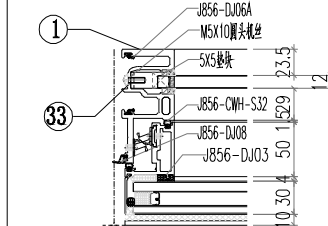


VIEW D

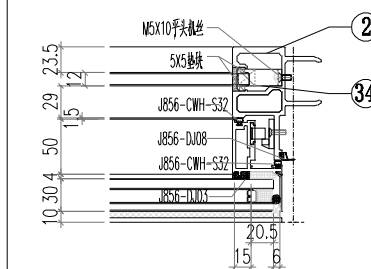





VIEW E

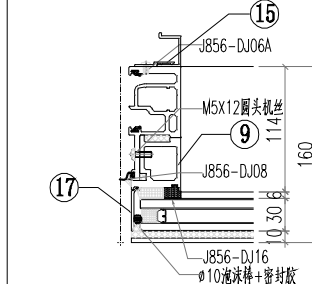



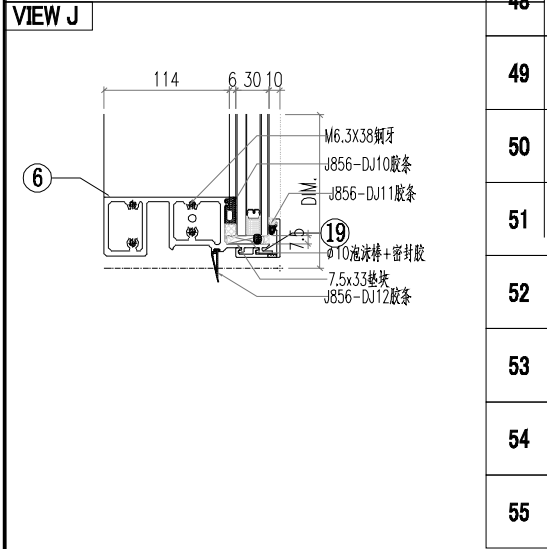
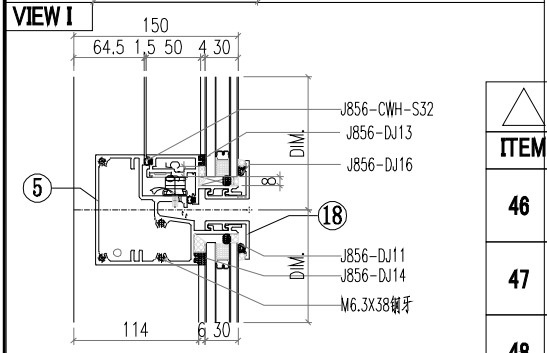
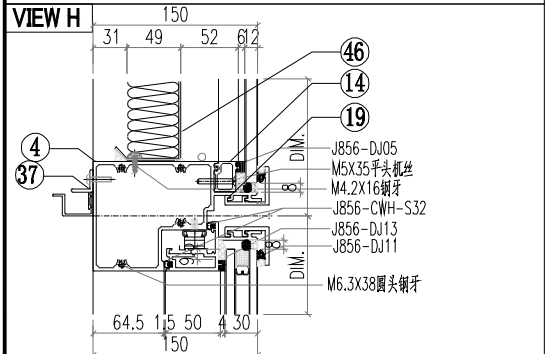
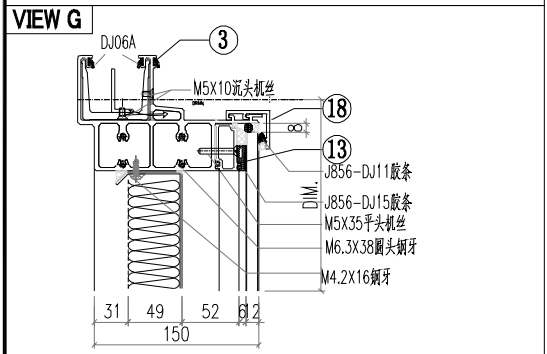
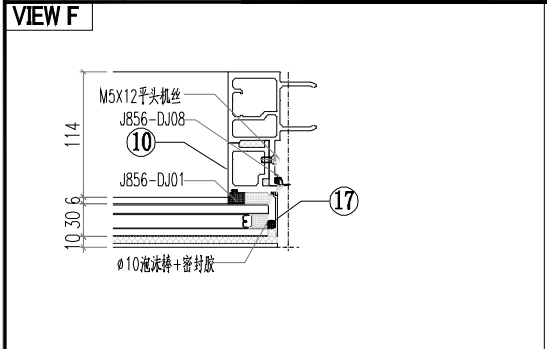


				ALUM. EXTRUSION			
ITEM	FAB. DWG NO.	LENGTH (mm)	QTY	ITEM	FAB. DWG NO.	LENGTH (mm)	QTY
1	X86365-P01	3007	1	20			
2	X86364-P01	3007	1	21			
3	AT01-P01-002	635	1	22			
4	AT04-P01-001	630	1	23			
5	AT05-P01-001	630	1	24			
6	AT02-P01-001	624	1	25			
7	AD06-P03	930	1	26			
8	AD06-P04	930	1	27			
9	AD06-P01	862	1	28			
10	AD06-P02	862	1	29			
11	X86371-P02	930.5	1	30	MS01-P01	320	2
12	X86371-P01	930.5	1	31	X86372-P01	320	1
13	X86374-P01-01	538	1	32	X86372-P02	320	1
14	X86375-P01-01	538	1	33	J60*38-001	15	1
15	AJ04-P02	1950	1	34	J60*38-002	15	1
16	AC01-P01-01/AC01-P01R-1	947	2	35			
17	AC01-P02-01/AC01-P02R-1	872	2	36	GS01-001	300	1
18	X86412-P01-01	630	2	37	AJ03-P01-01	530	1
19	X86412-K01-01	630	2	38			
20				39			
21				40			
22				41			
23				42			
24				43			
25				44			
26				45			
27							
28							
29							
OTHERS (ALUM. & G.M.S. PARTS)							
ITEM	FAB. DWG NO.	LENGTH (mm)	QTY	ITEM	FAB. DWG NO.	LENGTH (mm)	QTY
46	BP-A01		1	46	534X854		
47				47			
48				48			
49				49			
50	CE-002		1	50			
51				51			
52	PT-GL04-A01		1	52	614X915		
53	PT-GL01-B01		1	53	614X1105		
54	PT-GL05-A01		1	54	570X122		
55	PT-GL01-A01		1	55	614X840		

修改 A 日期 05.18	採用工廠 材料颜色 -UCT542919XL-3	地盤 <input checked="" type="checkbox"/>	图纸名称 单元组装图 材料 -		

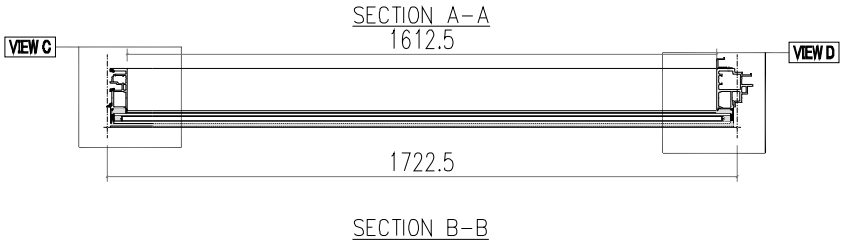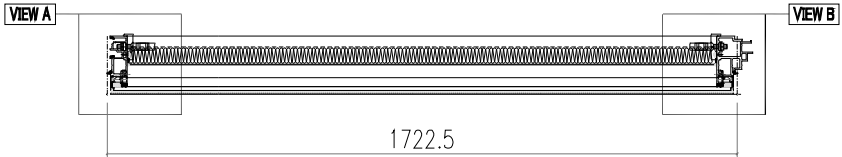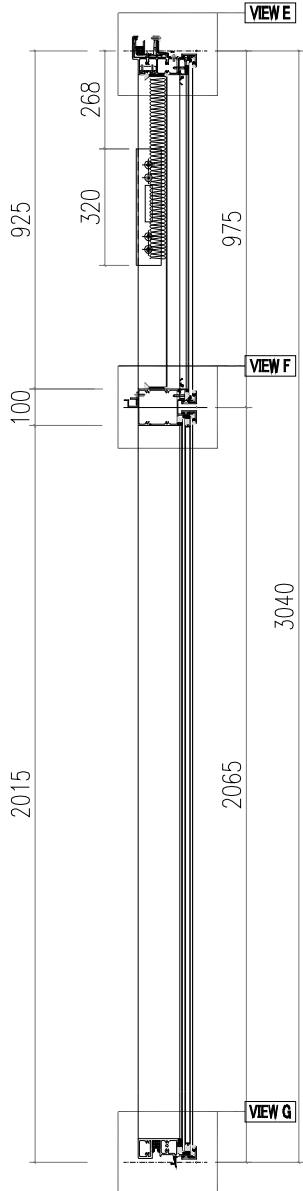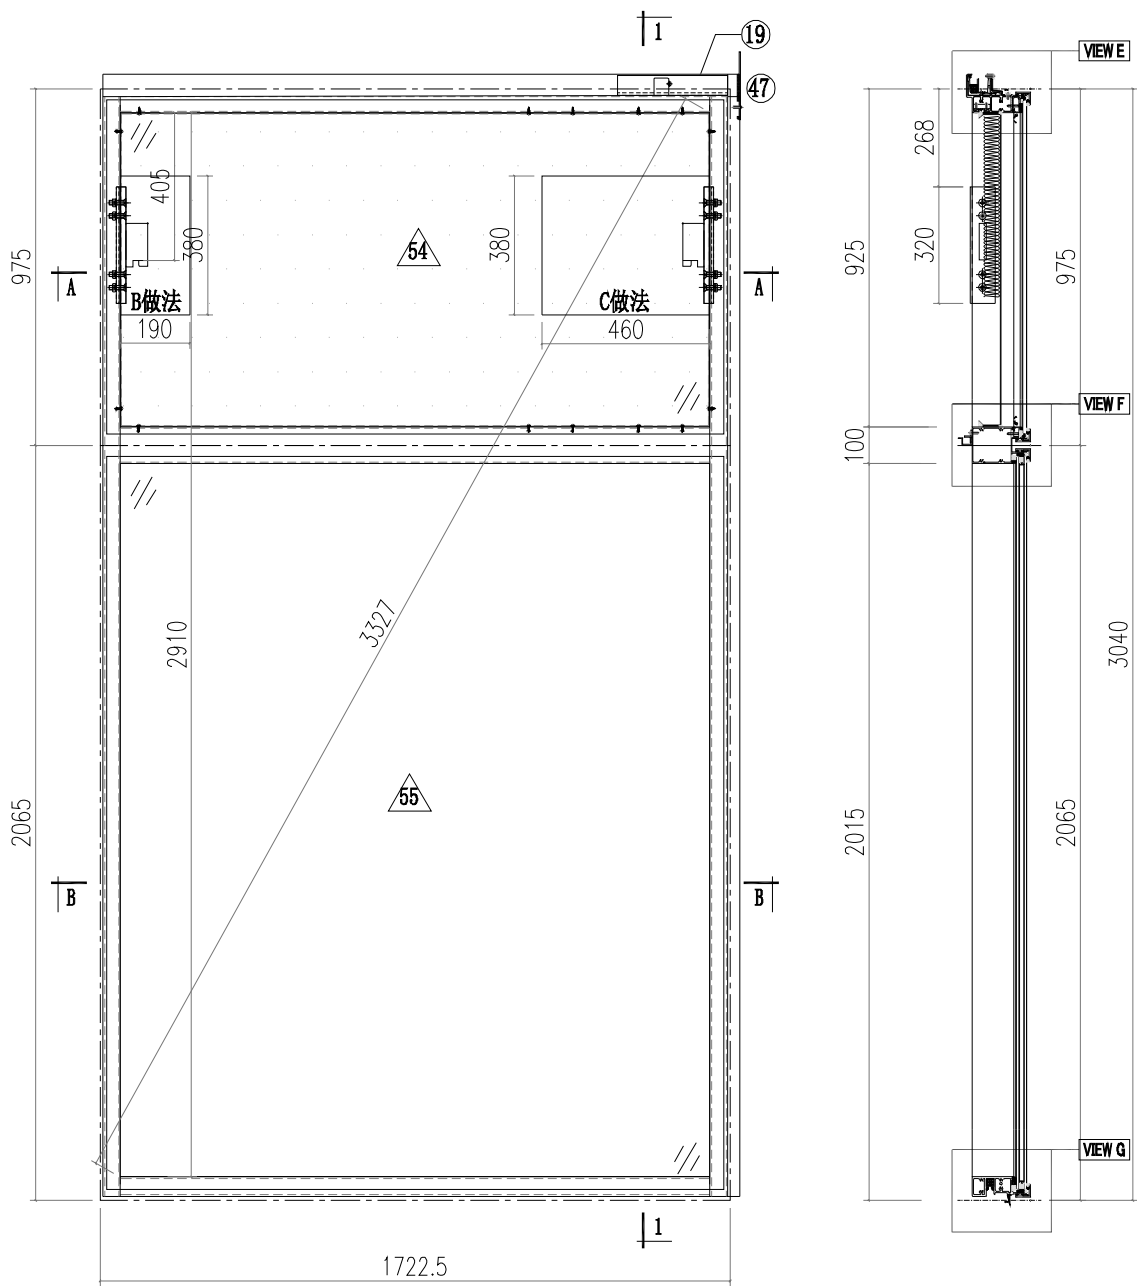

 <b>美特鋁質有限公司</b> MIDI Aluminium Fabricator Ltd.		<b>工程號</b> J856 <b>地盘</b> 天榮站	<b>類別</b> <b>制圖</b> 李傳鵬 <b>復核</b> 練松文 <b>批准</b> 林仁安	<b>物料號</b> M1 2022-11-26 2022-11-27 2022-11-28	<b>圖號</b> CW-104 <b>數量</b> - <b>單件重量</b> - (KG)
<b>修改日期</b> <b>採用工廠</b> <b>材料顏色</b> - UCT542919XL-3	<b>地盘</b> ✓ <b>图纸名称</b> 单元组装图 <b>材料</b> -				



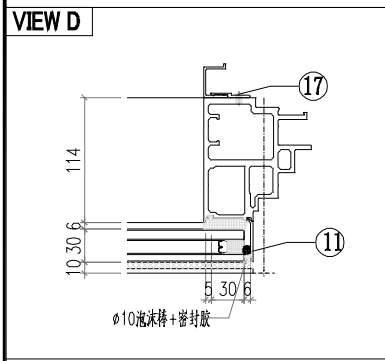
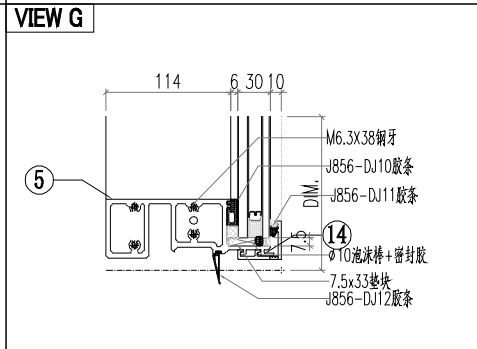
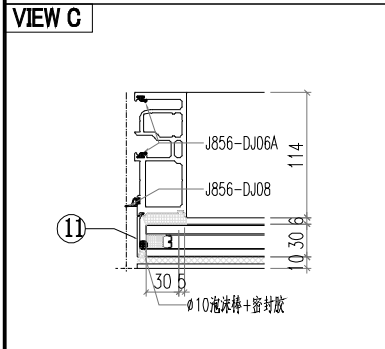
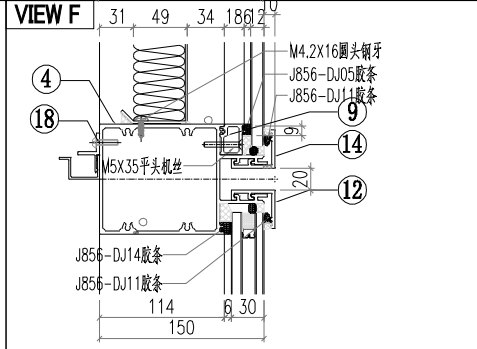
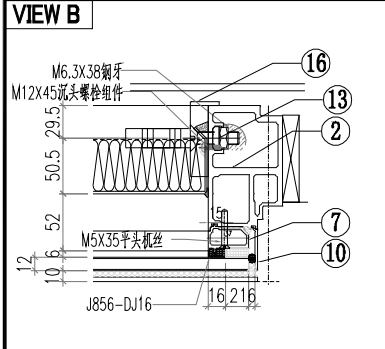
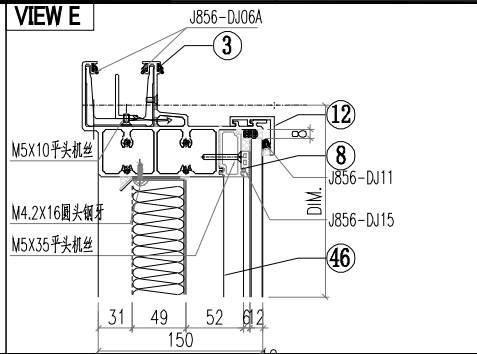
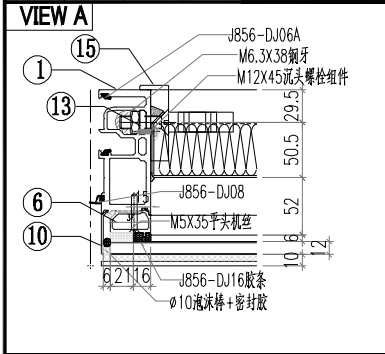







ALUM. EXTRUSION			
ITEM	FAB. DWG NO.	LENGTH (mm)	QTY
1	AM02-P01	3007	1
2	AM06-P01	3007	1
3	AT01-P03-001	1743	1
4	AT03-P01-002	1696.5	1
5	AT02-P02-002	1696.5	1
6	X86371-P02	930.5	1
7	X86371-P01	930.5	1
8	X86374-P01-05	1610.5	1
9	X86375-P01-05	1610.5	1
10	AC01-P01-01/AC01-P01R-1	947	2
11	AC01-P02-02/AC01-P02R-2	2037	2
12	X86412-P01-04	1702.5	2
13	MS01-P01	320	2
14	X86412-K01-04	1702.5	2
15	X86372-P01	320	1
16	X86372-P02	320	1
17	AJ04-P01	1950	1
18	AJ03-P01-05	1602.5	1
19	GS01-003	150	1
20			
21			
△ OTHERS (ALUM. & G.M.S. PARTS)

ITEM	FAB. DWG NO.	LENGTH (mm)	QTY
46	BP-A03		1
	1606.5X854		
47	LB-P01		1
48			
49			
50			
51			
52			
53			
54	PT-GL04-A03		1
	1686.5X915		
55	PT-GL01-A03		1
	1686.5X2005		

 美特鋁質有限公司 MIDI Aluminium Fabricator Ltd.		工程號 J856 地盘 天榮站 图纸名称 单元组装图 材料 -	類別 制圖 李傳鵬 復核 練松文 批准 林仁安	物料號 M1 圖號 CW-105 數量 - 單件重量 - (KG)
修改 A 日期 05.18	採用工廠 材料颜色 -UCT542919XL-3	地盤 <input checked="" type="checkbox"/>	復核 練松文 批准 林仁安	圖號 CW-105 數量 - 單件重量 - (KG)

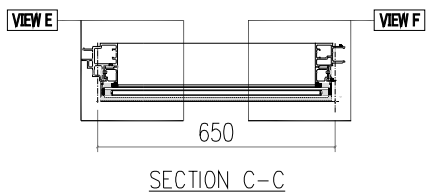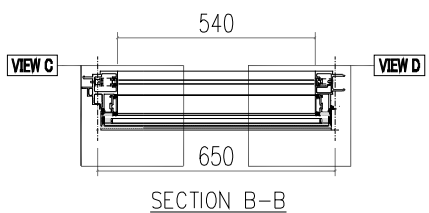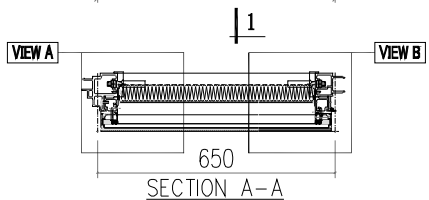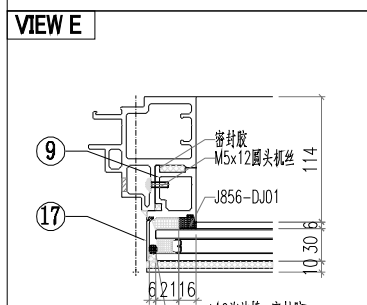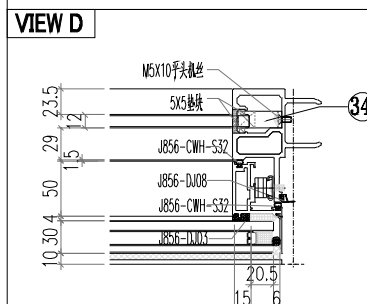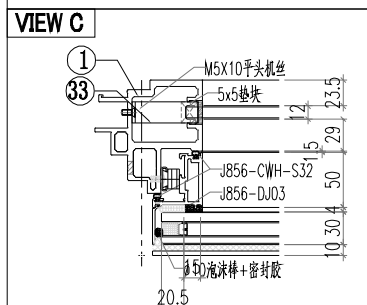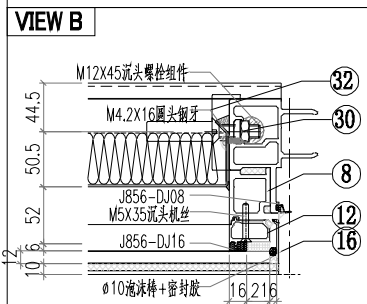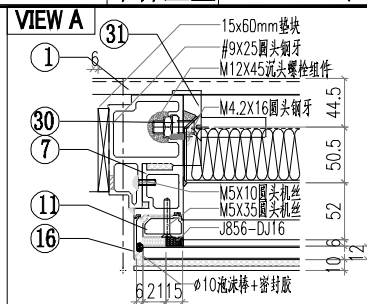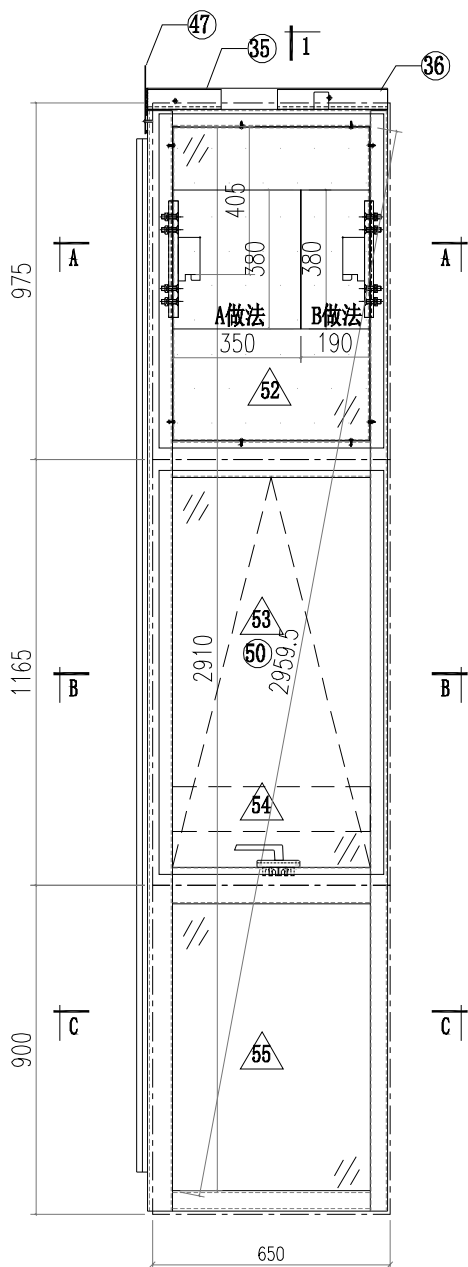

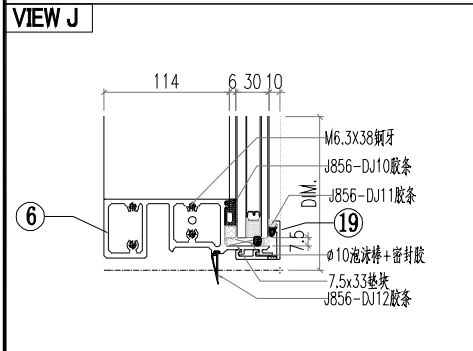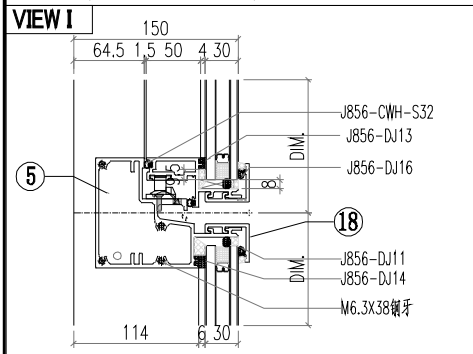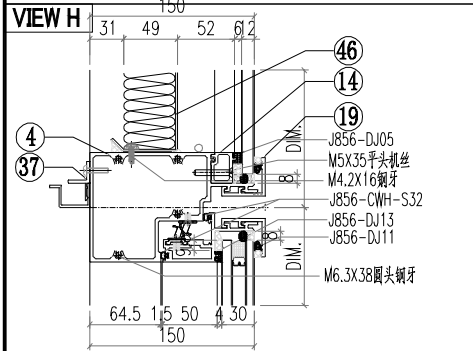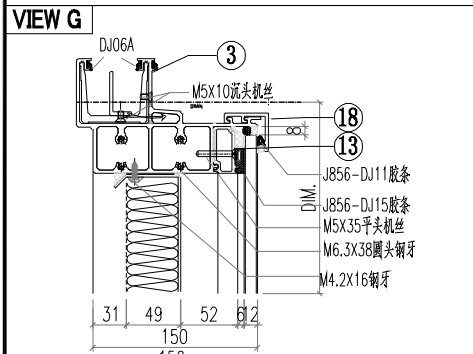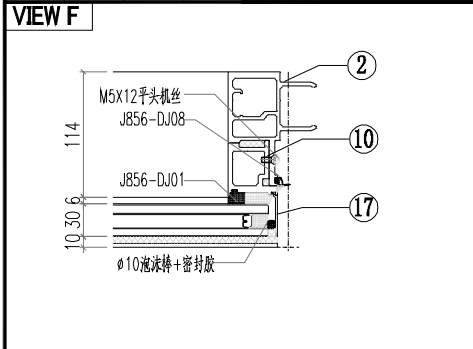






ALUM. EXTRUSION






ITEM	FAB. DWG NO.	LENGTH (mm)	QTY
1	X86367-P03	3007	1
2	X86364-P02	3007	1
3	AT01-P02-001	670.5	1
4	AT04-P02-001	630	1
5	AT05-P02-001	630	1
6	AT02-P01-001	624	1
7	AD06-P03	930	1
8	AD06-P04	930	1
9	AD06-P01	862	1
10	AD06-P02	862	1
11	X86371-P02	930.5	1
12	X86371-P01	930.5	1
13	X86374-P01-01	538	1
14	X86375-P01-01	538	1
15			
16	AC01-P01-01/AC01-P01R-1	947	2
17	AC01-P02-01/AC01-P02R-1	872	2
18	X86412-P01-01	630	2
19	X86412-K01-01	630	2
20			
21			
22			
23			
24			
25			
26			
27			
28			
29			

OTHERS (ALUM. & G.M.S. PARTS)

ITEM	FAB. DWG NO.	LENGTH (mm)	QTY
30	MS01-P01	320	2
31	X86372-P01	320	1
32	X86372-P02	320	1
33	J60*38-003	15	1
34	J60*38-002	15	1
35	GS01-002	150	1
36	GS01-001	300	1
37	AJ03-P01-01	530	1
38			
39			
40	CE-003		1
41			
42			
43			
44			
45			
46	BP-A01		1
47	534X854		1
48	LB-P02		1
49			
50			
51			
52	PT-GL04-A01		1
53	614X915		1
54	PT-GL01-B01		1
55	614X1105		1
56	PT-GL05-A01		1
57	570X122		1
58	PT-GL01-A01		1
59	614X840		1

 美特鋁質有限公司 MIDI Aluminium Fabricator Ltd.				工程號 J856 地盘 天榮站	類別 制圖 李傳鵬 復核 練松文 批准 林仁安	物料號 M1 圖號 CW-106 數量 - 單件重量 - (KG)
修改 A B 日期 05.02 05.18	採用工廠 材料颜色 -UCT542919XL-3	地盤 <input checked="" type="checkbox"/>	图纸名称 单元组装图 材料 -			

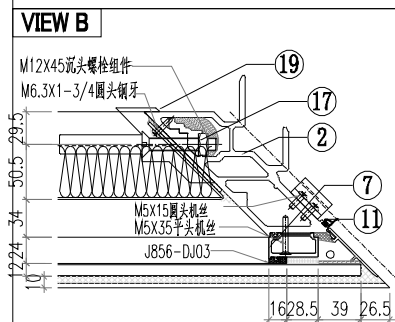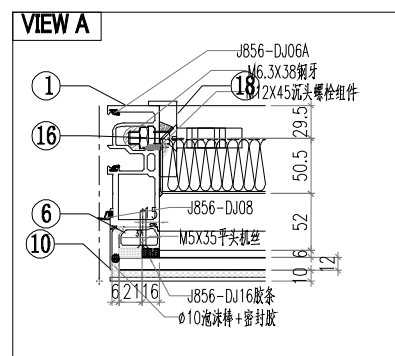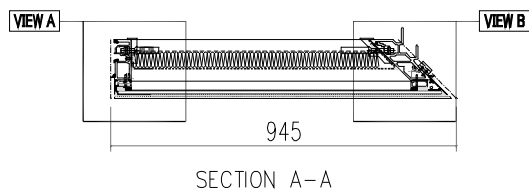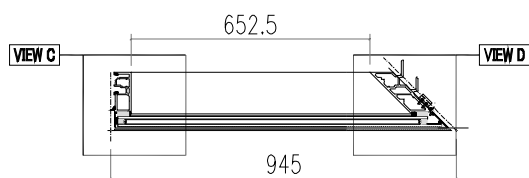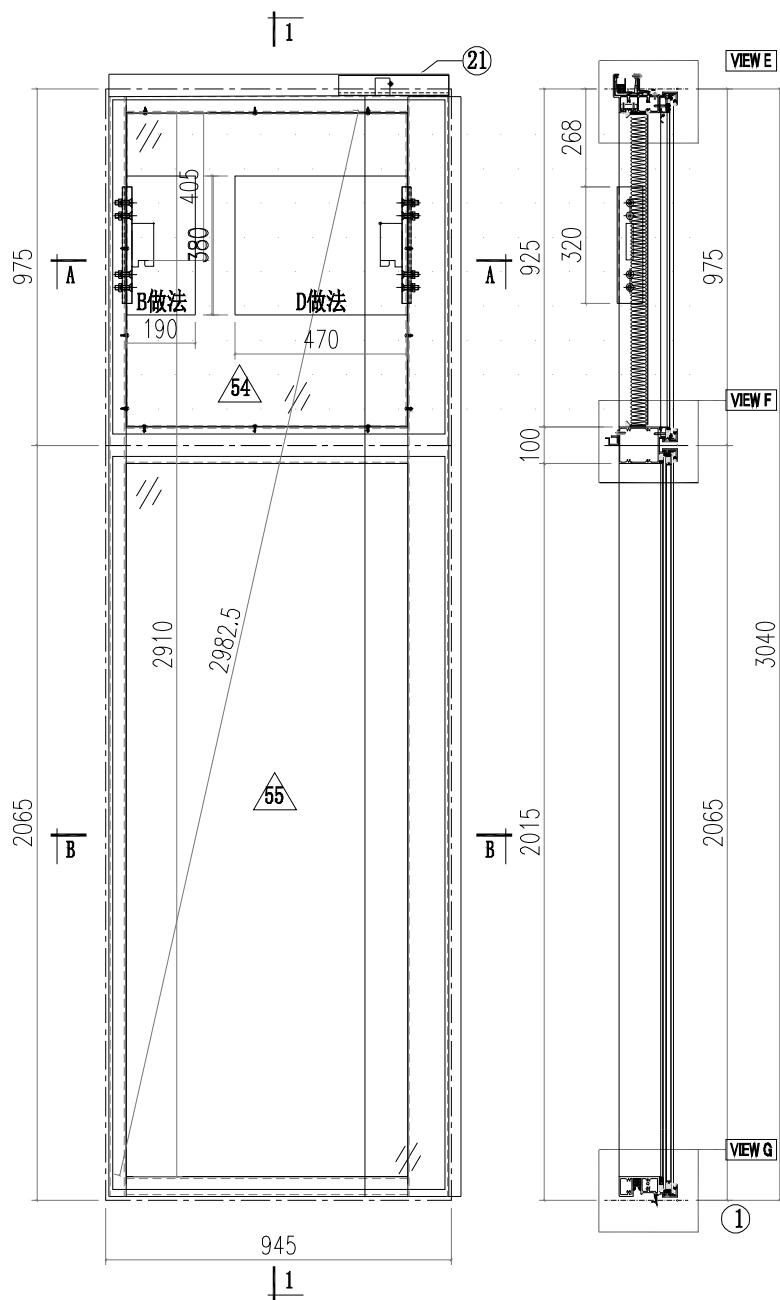

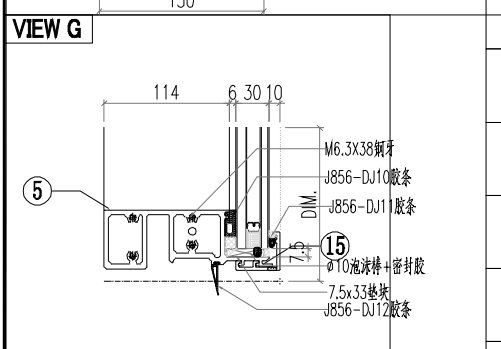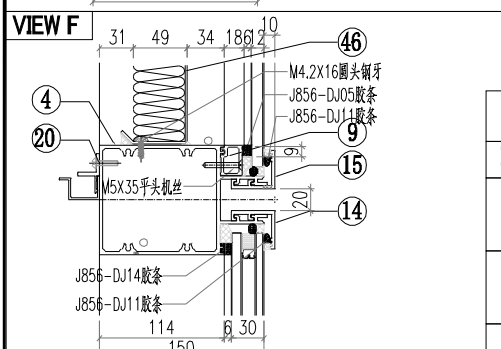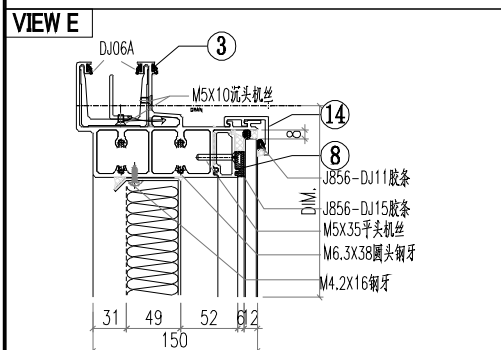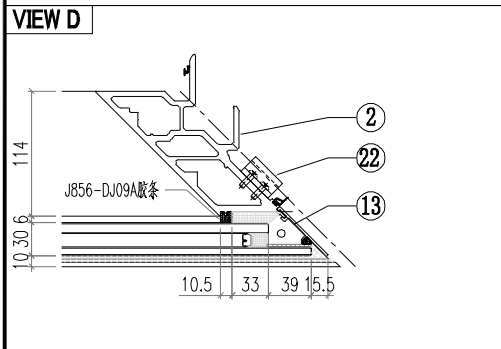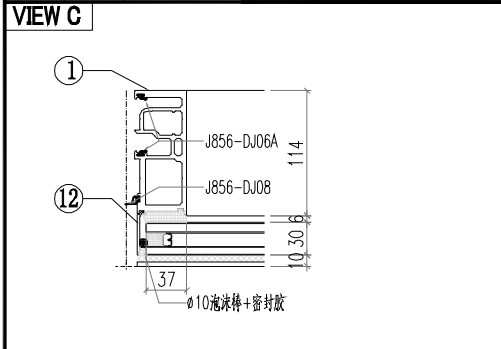







ALUM. EXTRUSION

ITEM	FAB. DWG NO.	LENGTH (mm)	QTY
1	AM02-P01	3007	1
2	AM03-P01	3007	1
3	AT01-P04-001	916.5	1
4	AT03-P02-001	904.5	1
5	AT02-P03-001	903.5	1
6	X86371-P02	930.5	1
7	X86376-P02	930.5	1
8	X86374-P01-06	764	1
9	X86375-P01-06	764	1
10	AC01-P01-01	947	1
11	AC04-P03-01	947	1
12	AC01-P02-02	2037	1
13	AC04-P04-02	2037	1
14	X86412-P02-02	921	2
15	X86412-P03-02	921	2
16	MS01-P01	320	1
17	MS02-P01	320	1
18	X86372-P01	320	1
19	X86373-P02	320	1
20	AJ03-P01-06	642	1
21	GS01-004	150	1
22	AJ01-Q01	35	4
23			
24			
25			
26			
27			
28			
29			
30			






OTHERS (ALUM. & G.M.S. PARTS)

ITEM	FAB. DWG NO.	LENGTH (mm)	QTY
46	BP-C01		1
	725X854		
47			
48			
49			
50			
51			
52			
53			
54	PT-GL04-C01		1
	886X915		
55	PT-GL01-C01		1
	886X2005		

修改 A B 日期 05.02 05.18	採用工廠 材料颜色 -UCT542919XL-3	地盤 ✓ 图纸名称 单元组装图 材料 -				

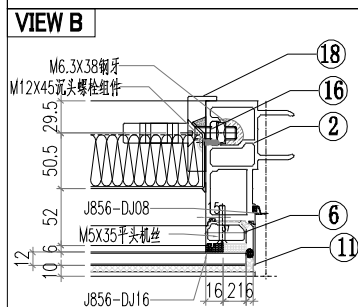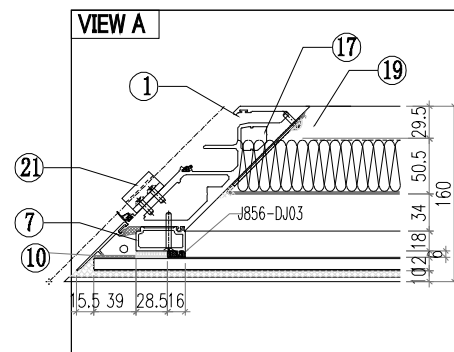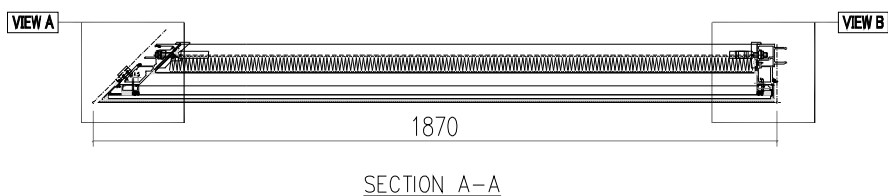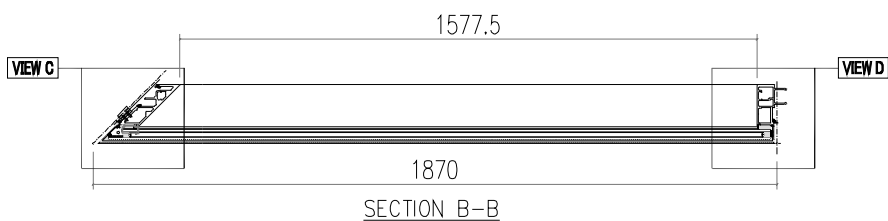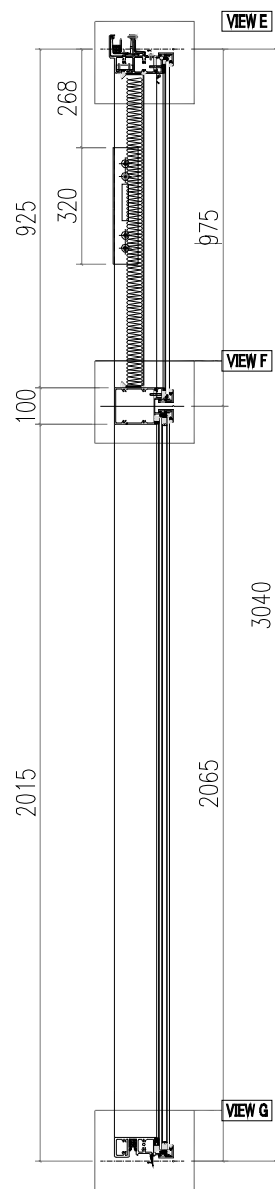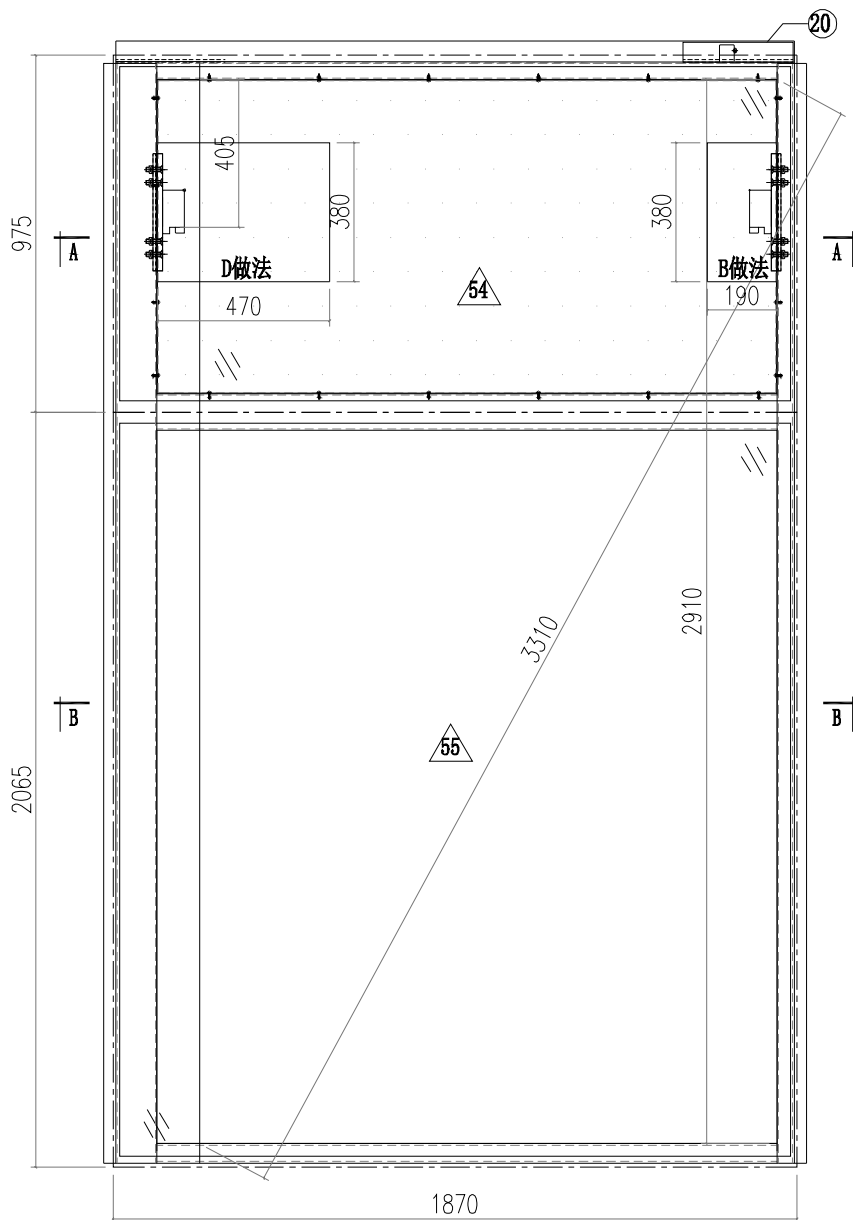

 美特鋁質有限公司 MIDI Aluminium Fabricator Ltd.		工程號 J856 地盘 天榮站	類別 制圖 李傳鵬 復核 練松文 批准 林仁安	物料號 M1 2022-11-26 圖號 CW-107
修改 日期	採用工廠 材料颜色 -UCT542919XL-3	地盤 <input checked="" type="checkbox"/> 图纸名称 单元组装图 材料 -	2022-11-27 數量 - 2022-11-28 單件重量 - (KG)	

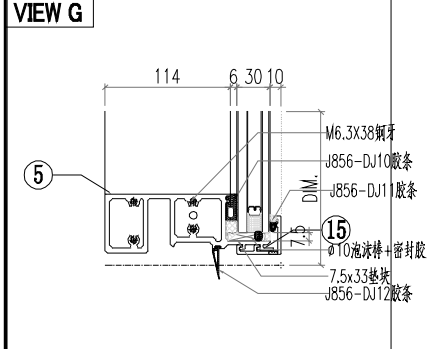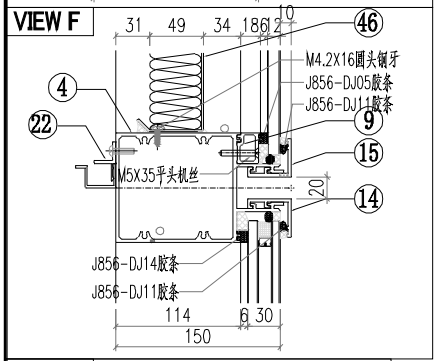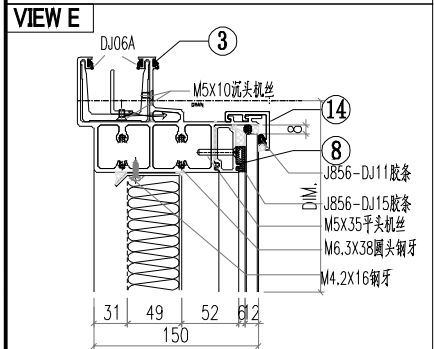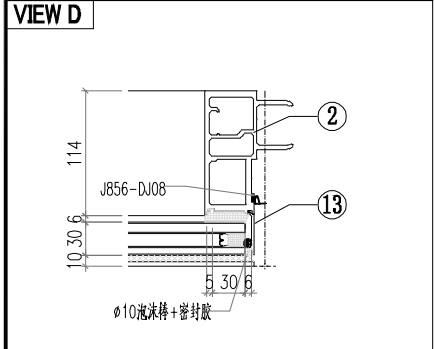
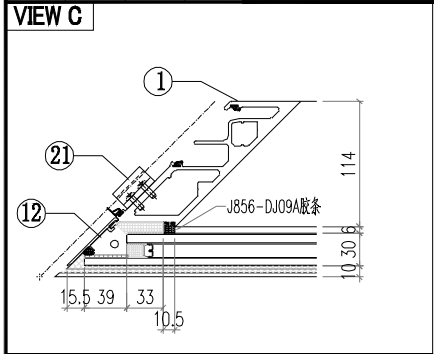


ALUM. EXTRUSION			
ITEM	FAB. DWG NO.	LENGTH (mm)	QTY
1	AM04-P01	3007	1
2	AM01-P02	3007	1
3	AT01-P05-001	1841.5	1
4	AT03-P03-001	1829.5	1
5	AT02-P04-001	1828.5	1
6	X86371-P01	930.5	1
7	X86376-P01	930.5	1
8	X86374-P02-02	1689	1
9	X86375-P02-02	1689	1
10	AC01-P01R-1	947	1
11	AC04-P01-01	947	1
12	AC01-P02R-2	2037	1
13	AC04-P02-02	2037	1
14	X86412-P04-02	1846	2
15	X86412-P05-02	1846	2
16	MS01-P01	320	1
17	MS03-P01	320	1
18	X86372-P02	320	1
19	X86373-P01	320	1
20	GS01-001	300	1
21	AJ01-001	35	4
22	AJ03-P02-02	1567	1
23			
24			
46	BP-C02		1
	1650X854		
47			
48			
49			
50			
51			
52			
53			
54	PT-GL04-C02		1
	1811X915		
55	PT-GL01-C02		1
	1811X2005		


**OTHERS (ALUM. & G.M.S. PARTS)**

ITEM	FAB. DWG NO.	LENGTH (mm)	QTY
46	BP-C02		1
	1650X854		
47			
48			
49			
50			
51			
52			
53			
54	PT-GL04-C02		1
	1811X915		
55	PT-GL01-C02		1
	1811X2005		


 <b>美特鋁質有限公司</b> MIDI Aluminium Fabricator Ltd.		<b>工程號</b> J856 <b>地盘</b> 天榮站 <b>图纸名称</b> 单元组装图 <b>材料</b> -	<b>類別</b> <b>制圖</b> 李傳鵬 <b>復核</b> 練松文 <b>批准</b> 林仁安	<b>物料號</b> M1 <b>圖號</b> CW-108 <b>數量</b> - <b>單件重量</b> - (KG)
<b>修改</b> A <b>日期</b> 05.18	<b>採用工廠</b> <b>材料颜色</b> -UCT542919XL-3	<b>地盘</b> ✓ <b>材料</b> -	<b>復核</b> 練松文 <b>批准</b> 林仁安	<b>圖號</b> CW-108 <b>數量</b> - <b>單件重量</b> - (KG)

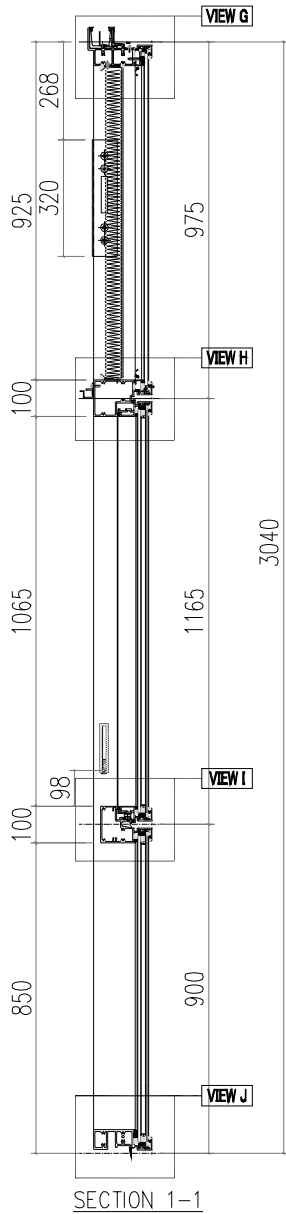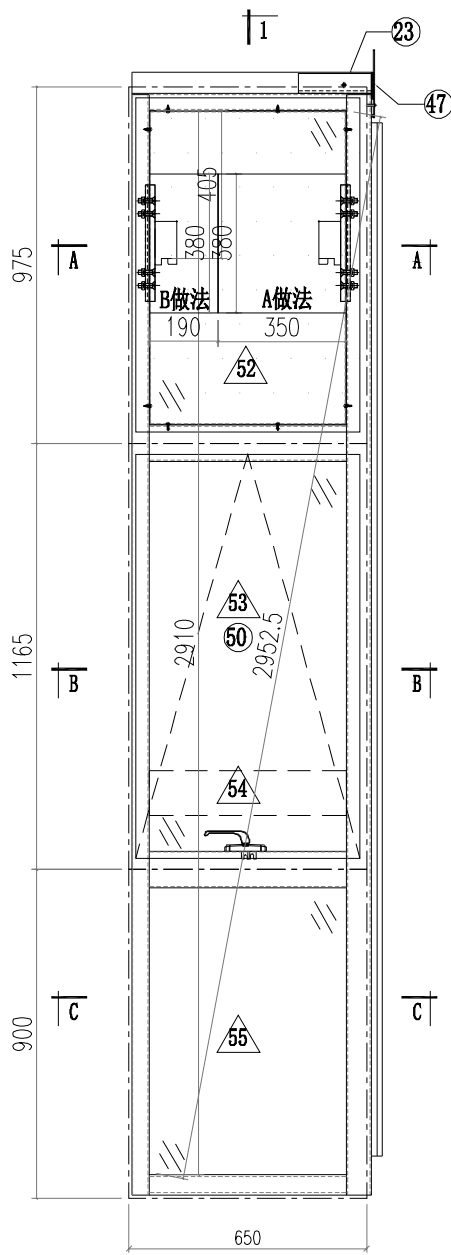


VIEW A

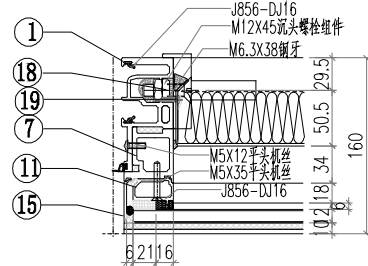


VIEW B

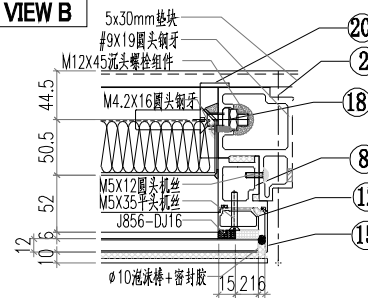


VIEW C

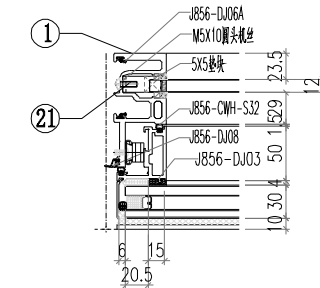


VIEW D

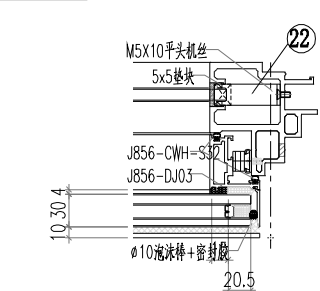

VIEW E

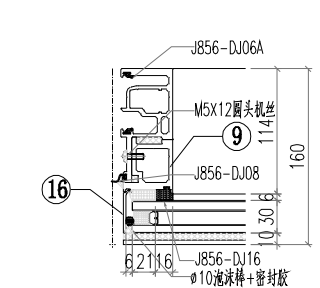


VIEW A

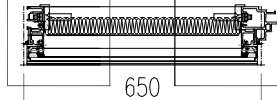


SECTION A-A

VIEW C

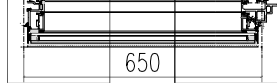






SECTION B-B

VIEW E

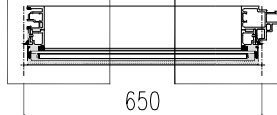

SECTION C-C

修改 採用工廠 地盤  日期 材料顏色 - UCT542919XL-3

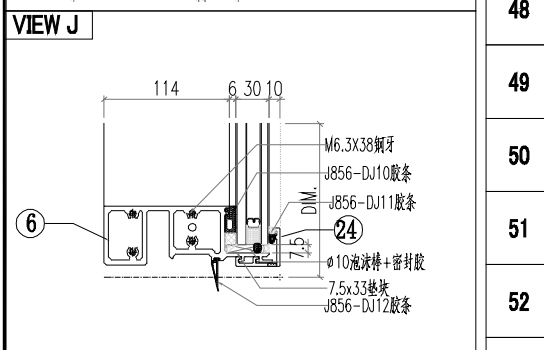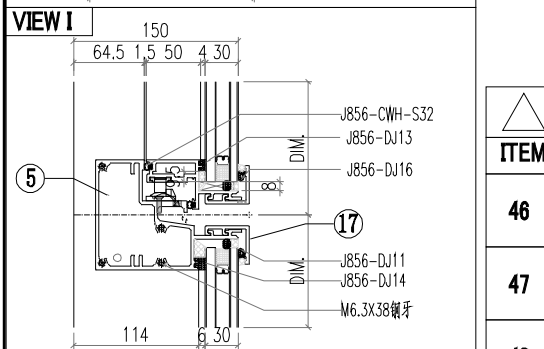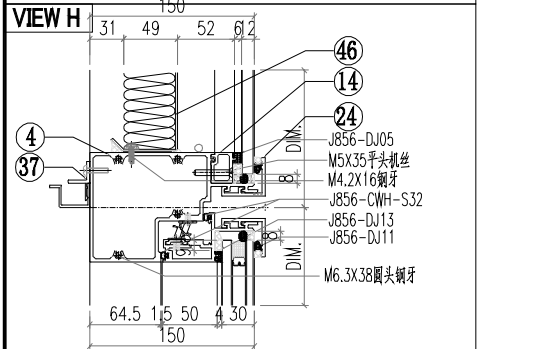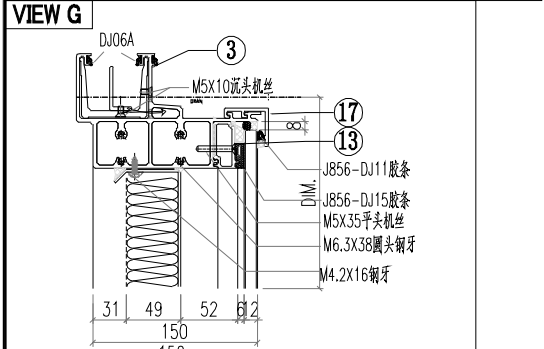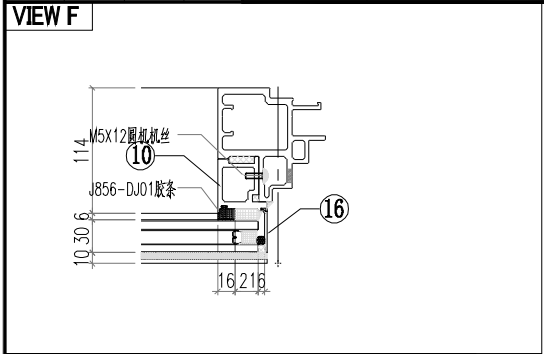

ALUM. EXTRUSION



ITEM	FAB. DWG NO.	LENGTH (mm)	QTY
1	X86365-P02	3007	1
2	X86367-P02	3007	1
3	AT01-P03-002	670.5	1
4	AT04-P02-001	630	1
5	AT05-P02-001	630	1
6	AT02-P01-001	624	1
7	AD06-P03	930	1
8	AD06-P04	930	1
9	AD06-P01	862	1
10	AD06-P02	862	1
11	X86371-P02	930.5	1
12	X86371-P01	930.5	1
13	X86374-P01-01	538	1
14	X86375-P01-01	538	1
15	AC01-P01-01/AC01-P01R-1	947	2
16	AC01-P02-01/AC01-P02R-1	872	2
17	X86412-P01-01	630	2
18	MS01-P01	320	2
19	X86372-P01	320	1
20	X86372-P02	320	1
21	J60*38-001	15	1
22	J60*38-002	15	1
23	GS01-003	150	1
24	X86412-K01-01	630	2
25			
26			
27			
28			
29			
30			

OTHERS (ALUM. & G.M.S. PARTS)

ITEM	FAB. DWG NO.	LENGTH (mm)	QTY
46	BP-A01		1
	534X854		
47	LB-P01		1
48			
49			
50	CE-003		1
51			
52	PT-GL04-A01		1
	614X915		
53	PT-GL01-B01		1
	614X1105		
54	PT-GL05-A01		1
	570X122		
55	PT-GL01-A01		1
	614X840		





31			
32			
33			
34			
35			
36			
37	AJ03-P01-01	530	1
38			
39			
40			
41			
42			
43			
44			
45			

 美特鋁質有限公司 MIDI Aluminium Fabricator Ltd.			工程號 J856	類別 制圖	物料號 M1
			地盘 天榮站	李傳鵬 2022-11-26	圖號 CW-109
修改 日期	A 05.18	採用工廠 地盤 ✓	图纸名称 单元组装图	復核 林松文 2022-11-27	數量 -
		材料颜色 - UCT542919XL-3	材料 -	批准 林仁安 2022-11-28	單件重量 - (KG)

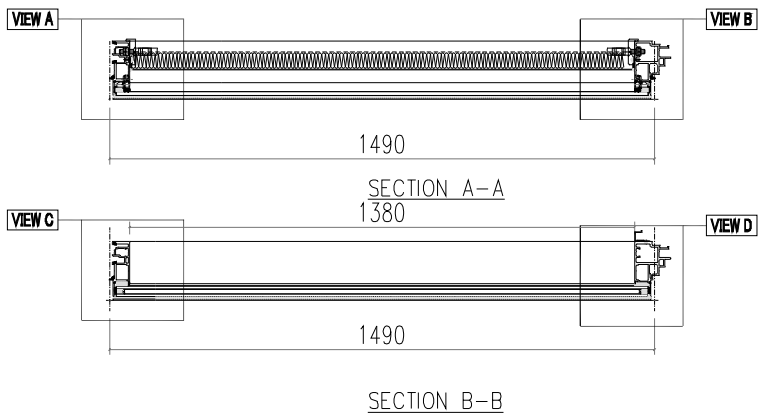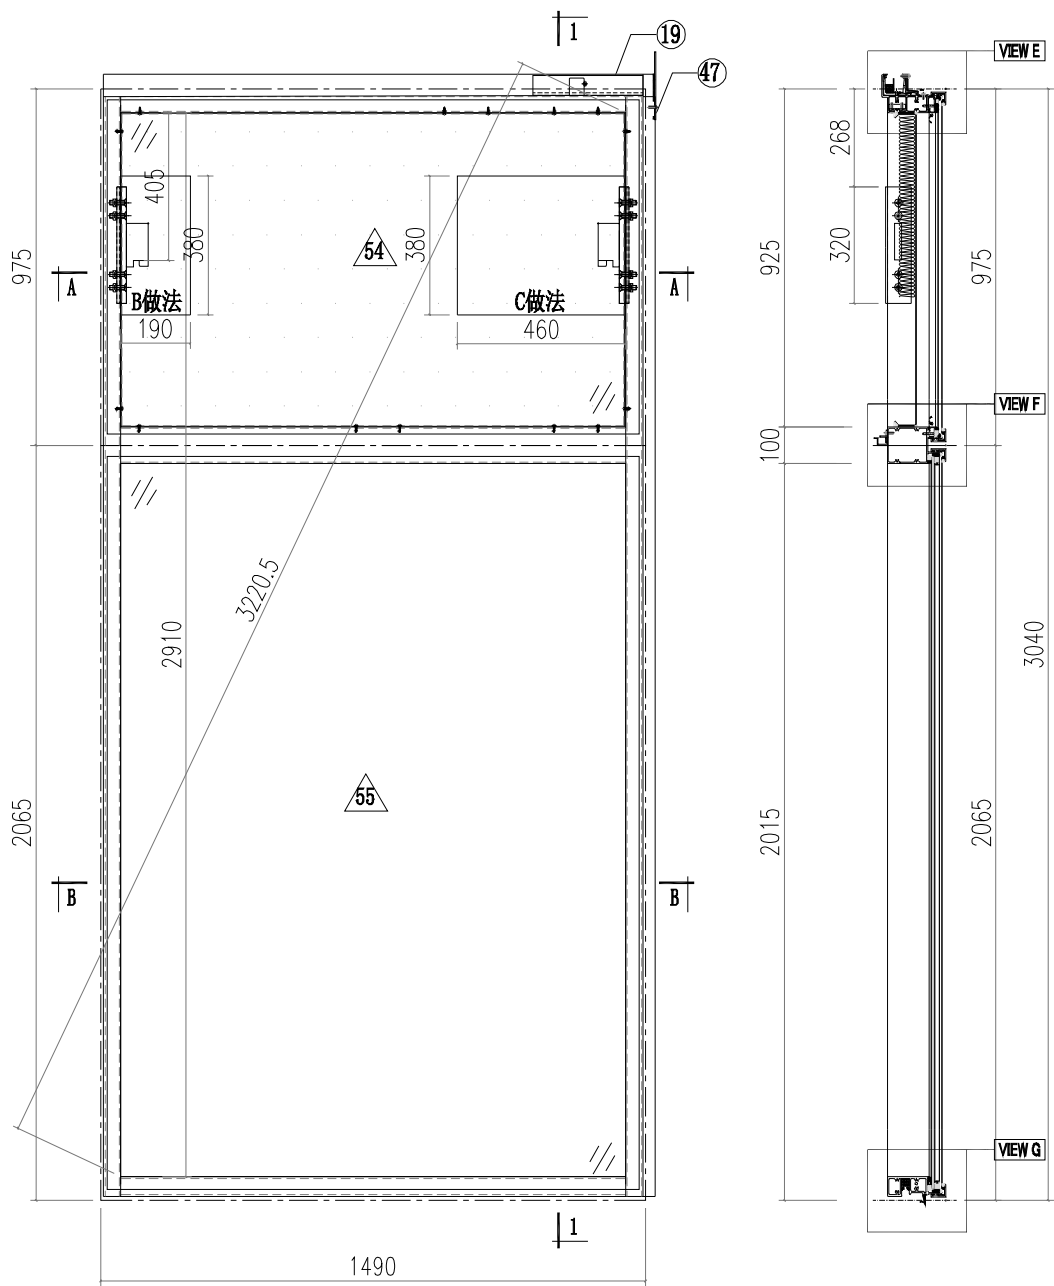















 美特鋁質有限公司 MIDI Aluminium Fabricator Ltd.		工程號 J856 地盘 天榮站	類別 制圖 李傳鵬 復核 練松文 批准 林仁安	物料號 M1 2022-11-26 2022-11-27 2022-11-28	圖號 CW-110 數量 - 單件重量 - (KG)
修改 A 日期 05.18	採用工廠 材料颜色 -UCT542919XL-3	地盤 <input checked="" type="checkbox"/> 图纸名称 单元组装图 材料 -			

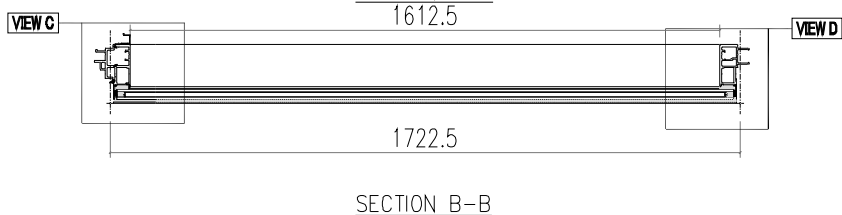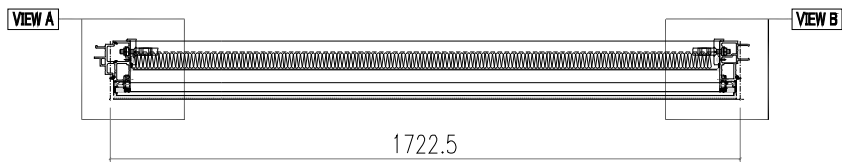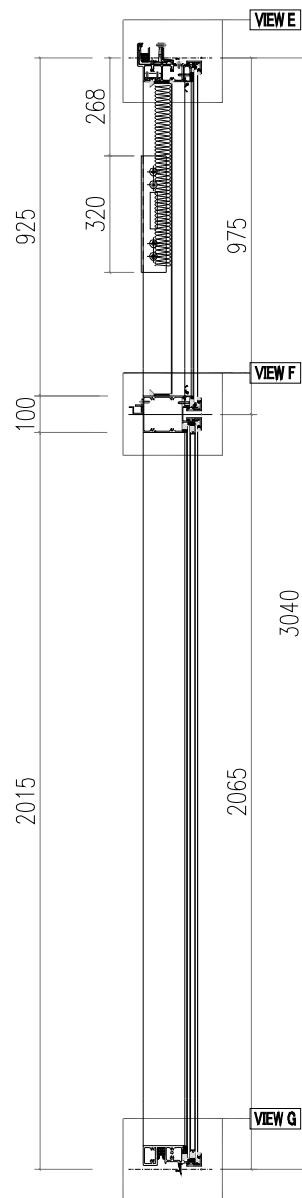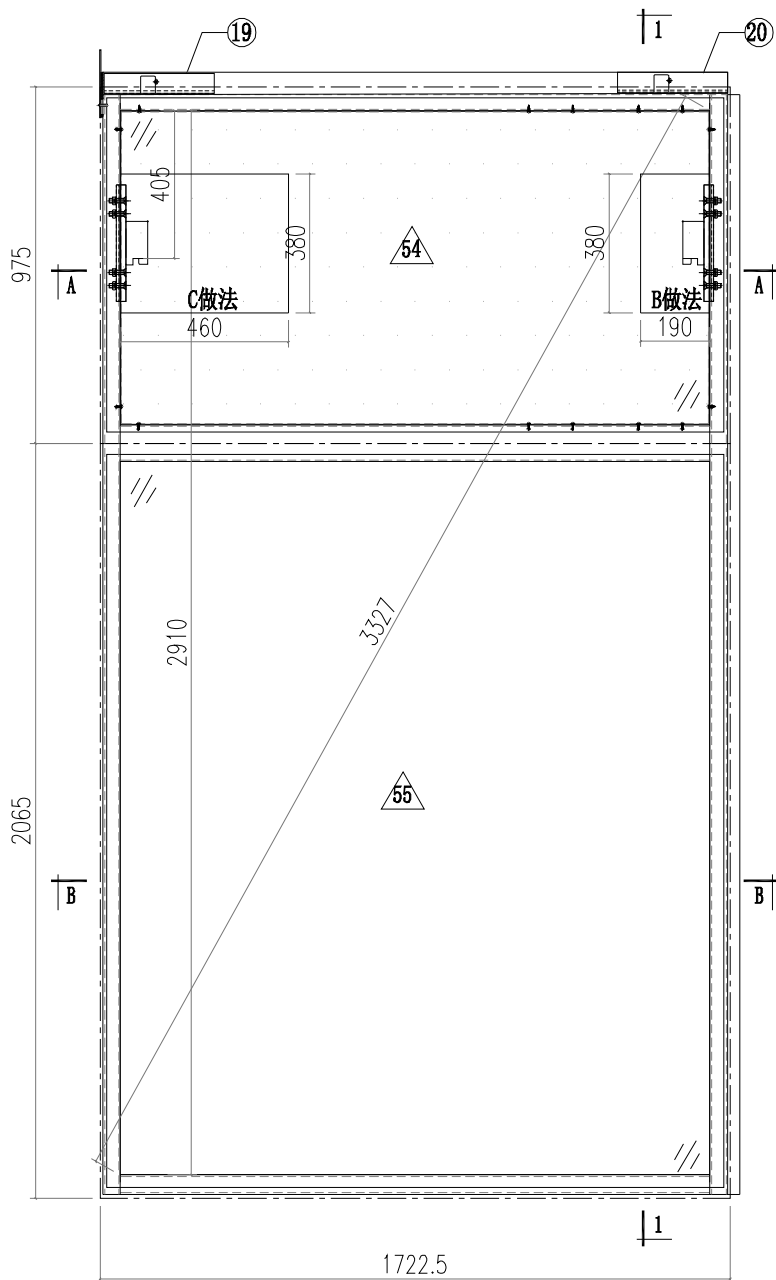



 <b>美特鋁質有限公司</b> MIDI Aluminium Fabricator Ltd.		<b>工程號</b> J856 <b>地盘</b> 天榮站	<b>類別</b> <b>制圖</b> 李傳鵬 <b>復核</b> 練松文 <b>批准</b> 林仁安	<b>物料號</b> M1 <b>圖號</b> CW-111 <b>數量</b> - <b>單件重量</b> - (KG)
<b>修改</b> A <b>日期</b> 05.18	<b>採用工廠</b> <b>地盘</b> ✓ <b>材料颜色</b> -UCT542919XL-3	<b>图纸名称</b> 单元组装图 <b>材料</b> -		

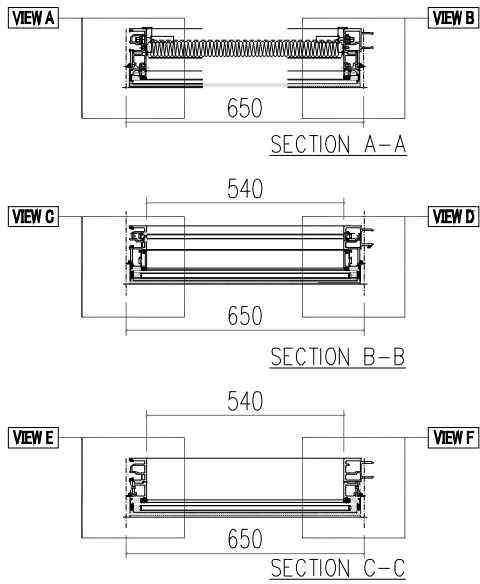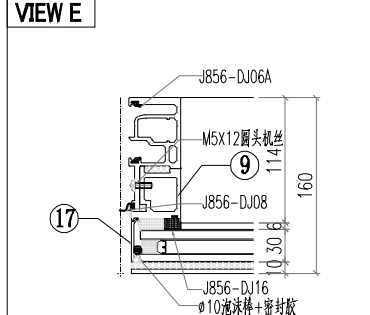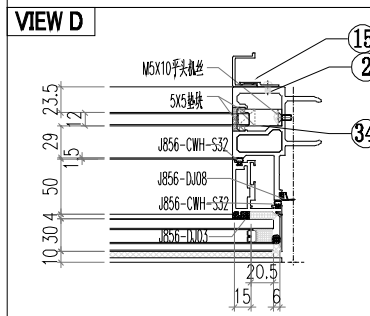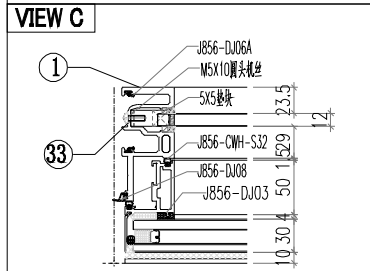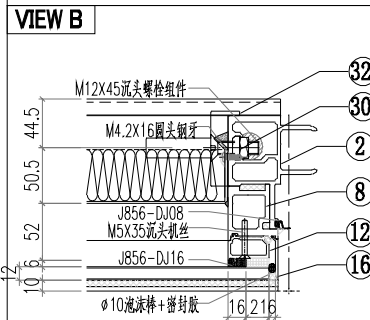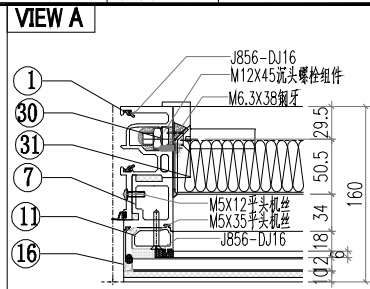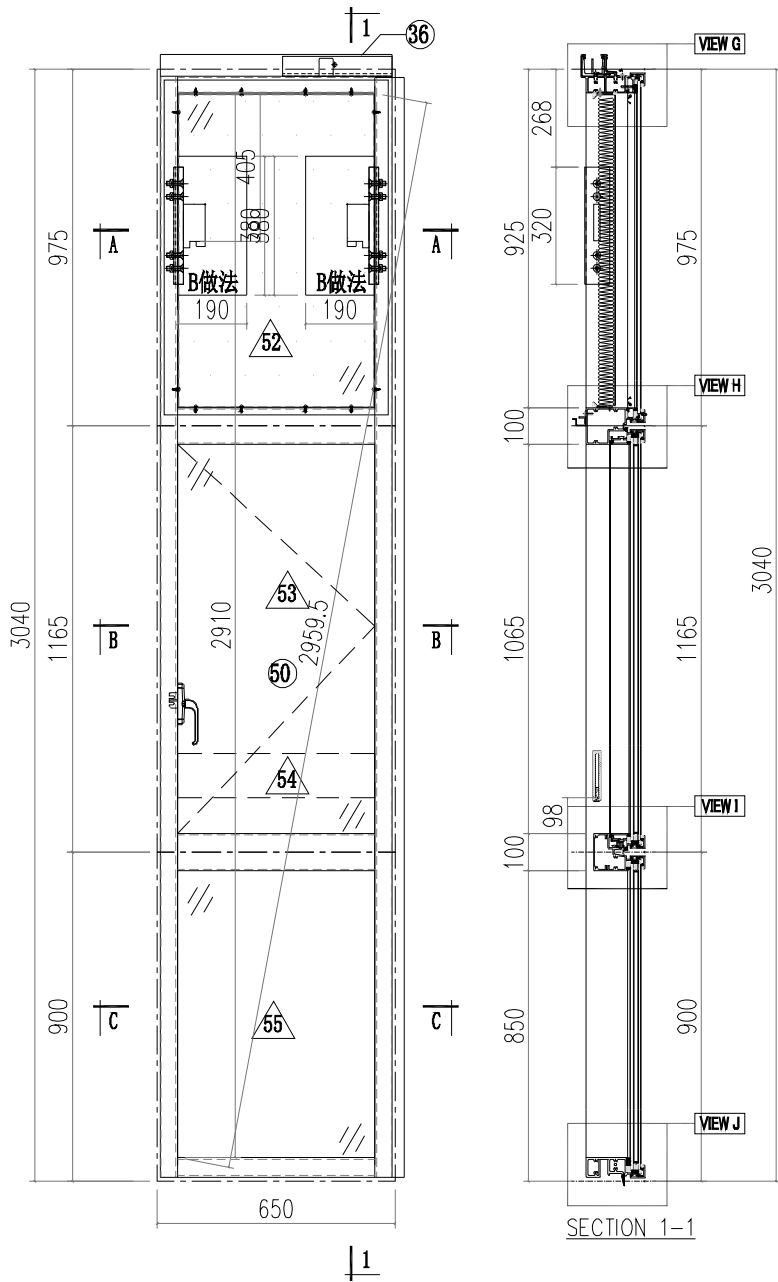

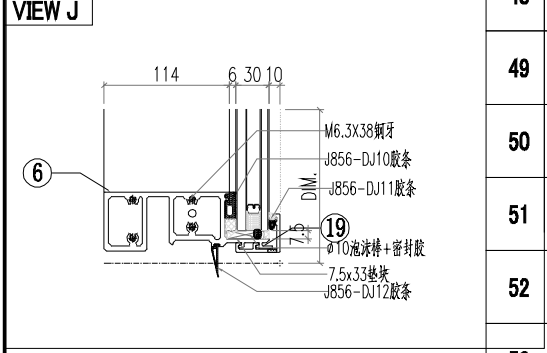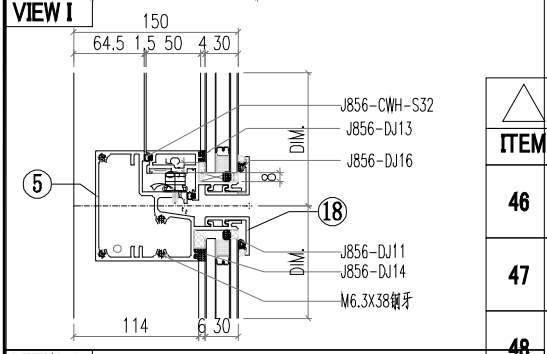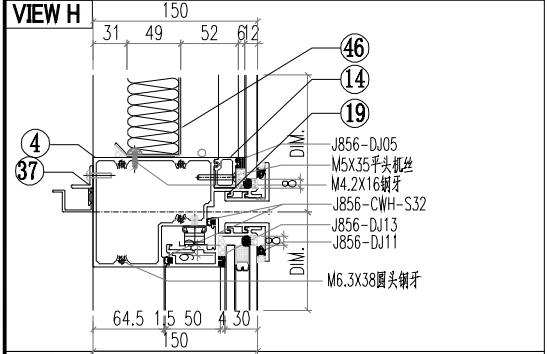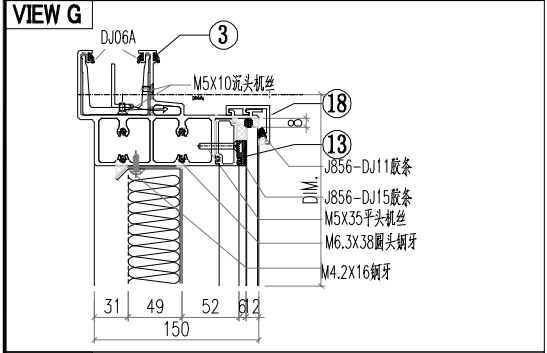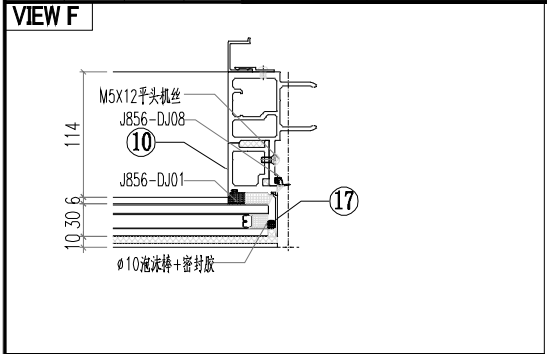








△ OTHERS (ALUM. & G.M.S. PARTS)

ITEM	FAB. DWG NO.	LENGTH (mm)	QTY
46	BP-A01		1
47	534X854		
48			
49			
50	CE-001		1
51			
52	PT-GL04-A01 614X915		1
53	PT-GL01-B01 614X1105		1
54	PT-GL05-A01 570X122		1
55	PT-GL01-A01 614X840		1


○ ALUM. EXTRUSION

ITEM	FAB. DWG NO.	LENGTH (mm)	QTY
1	X86365-P04	3007	1
2	X86364-P03	3007	1
3	AT01-P01-002	635	1
4	AT04-P03-001	630	1
5	AT05-P03-001	630	1
6	AT02-P01-001	624	1
7	AD06-P03	930	1
8	AD06-P04	930	1
9	AD06-P01	862	1
10	AD06-P02	862	1
11	X86371-P02	930.5	1
12	X86371-P01	930.5	1
13	X86374-P01-01	538	1
14	X86375-P01-01	538	1
15	AJ04-P01	1950	1
16	AC01-P01-01/AC01-P01R-1	947	2
17	AC01-P02-01/AC01-P02R-1	872	2
18	X86412-P01-01	630	2
19	X86412-K01-01	630	2
20			
21			
22			
23			
24			
25			
26			
27			
28			
29			
30	MS01-P01	320	2
31	X86372-P01	320	1
32	X86372-P02	320	1
33	J60*38-001	15	1
34	J60*38-002	15	1
35			
36	GS01-001	300	1
37	AJ03-P01-01	530	1
38			
39			
40			
41			
42			
43			
44			
45			




 美特鋁質有限公司 MIDI Aluminium Fabricator Ltd.		工程號 J856 地盘 天榮站	類別 制圖 李傳鵬 復核 練松文 批准 林仁安	物料號 M1 圖號 CW-112 數量 - 單件重量 - (KG)
修改 A 日期 05.18	採用工廠 材料颜色 -UCT542919XL-3	图纸名称 单元组装机 材料 -		

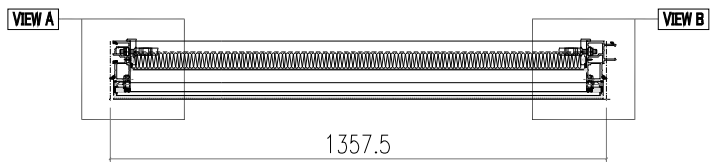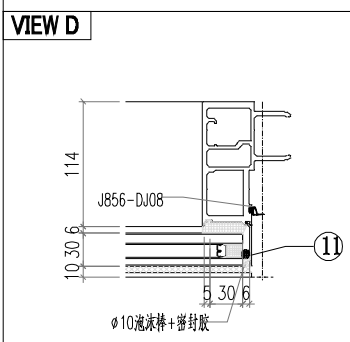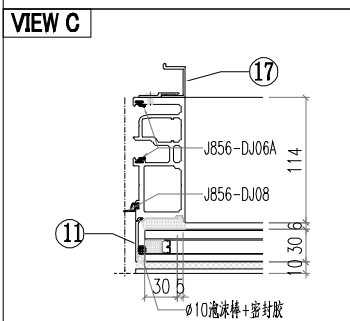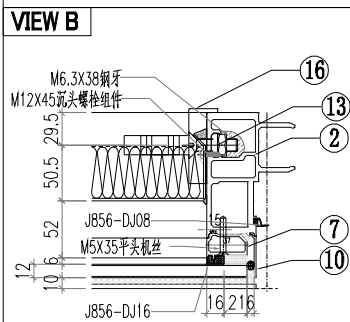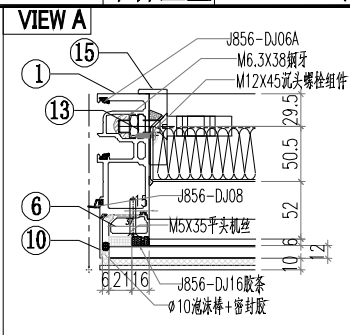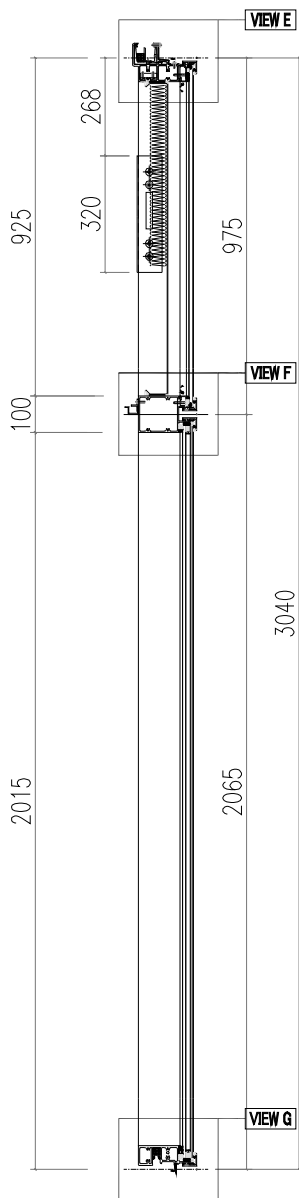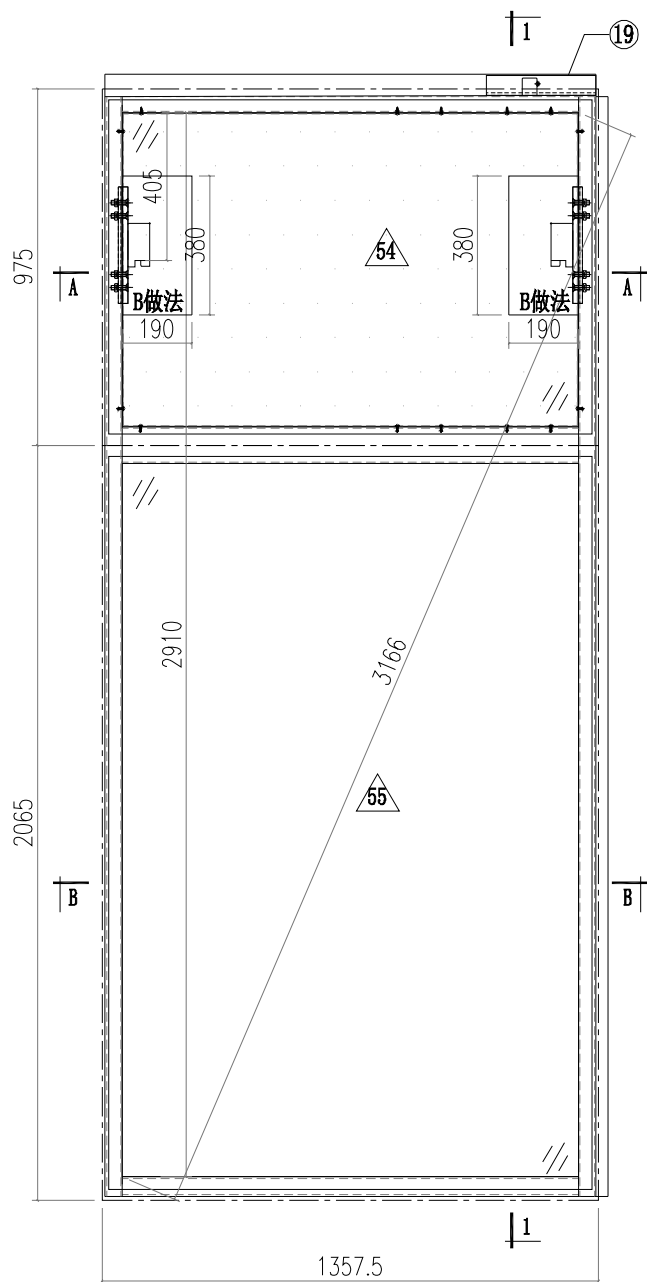

SECTION A-A  
1247.5

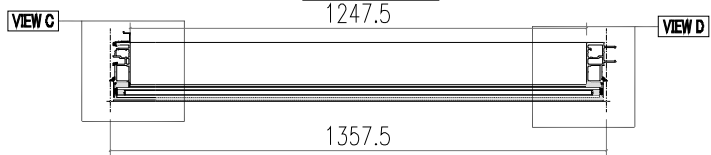

SECTION B-B

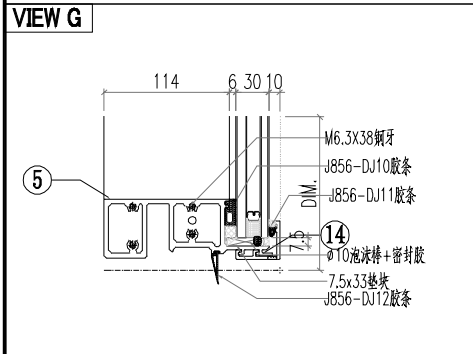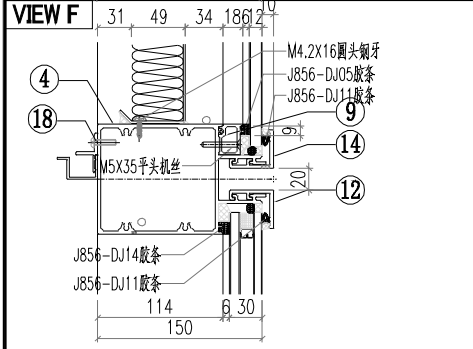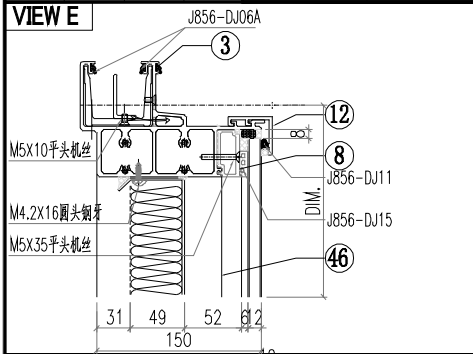

○ALUM. EXTRUSION



ITEM	FAB. DWG NO.	LENGTH (mm)	QTY
1	AM02-P03	3007	1
2	AM01-P02	3007	1
3	AT01-P01-001	1342.5	1
4	AT03-P01-001	1331.5	1
5	AT02-P02-001	1331.5	1
6	X86371-P02	930.5	1
7	X86371-P01	930.5	1
8	X86374-P01-04	1245.5	1
9	X86375-P01-04	1245.5	1
10	AC01-P01-01/AC01-P01R-1	947	2
11	AC01-P02-02/AC01-P02R-2	2037	2
12	X86412-P01-03	1337.5	2
13	MS01-P01	320	2
14	X86412-K01-03	1337.5	2
15	X86372-P01	320	1
16	X86372-P02	320	1
17	AJ04-P02	1950	1
18	AJ03-P01-04	1237.5	1
19	GS01-001	300	1
20			
21			
22			
23			
24			
25			
26			
27			
28			
29			
30			

△ OTHERS (ALUM. & G.M.S. PARTS)


ITEM	FAB. DWG NO.	LENGTH (mm)	QTY
46	BP-A02 1241.5X854		1
47			
48			
49			
50			
51			
52			
53			
54	PT-GL04-A02 1321.5X915		1
55	PT-GL01-A02 1321.5X2005		1

31			
32			
33			
34			
35			
36			
37			
38			
39			
40			
41			
42			
43			
44			
45			


 美特鋁質有限公司 MIDI Aluminium Fabricator Ltd.		工程號 J856 地盘 天榮站 图纸名称 单元组装图 材料 -	類別 制圖 李傳鵬 復核 練松文 批准 林仁安	物料號 M1 圖號 CW-113 數量 - 單件重量 - (KG)
修改 A 日期 05.18	採用工廠 材料颜色 -UCT542919XL-3	地盤 <input checked="" type="checkbox"/>		

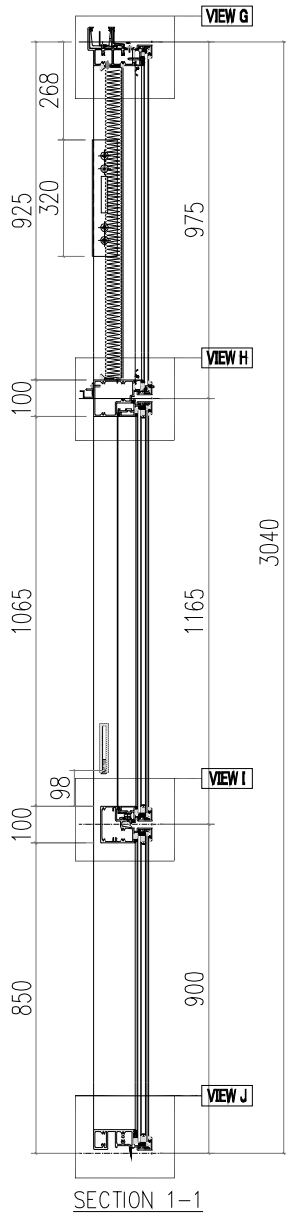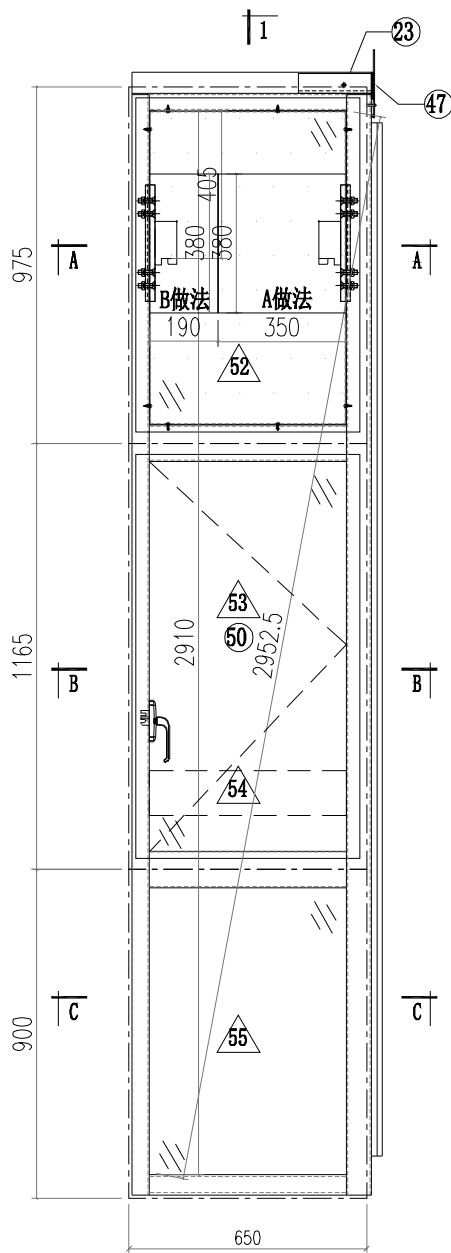


VIEW A

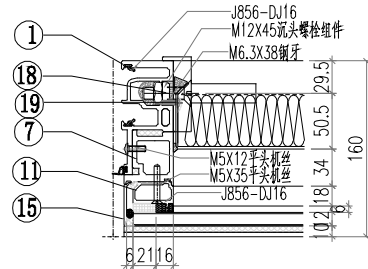


VIEW B

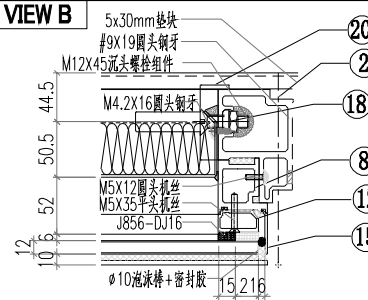





VIEW C





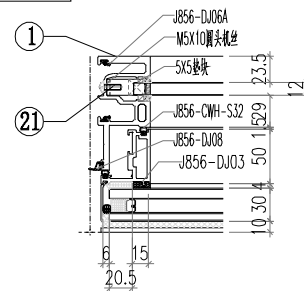


VIEW D

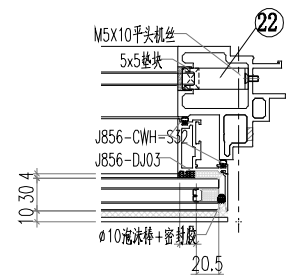

VIEW E

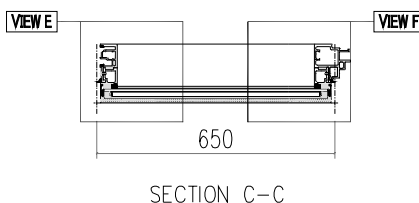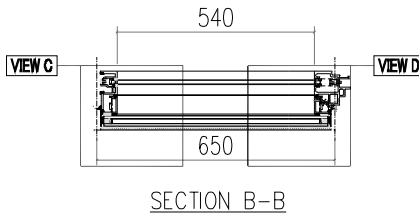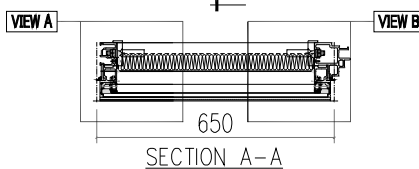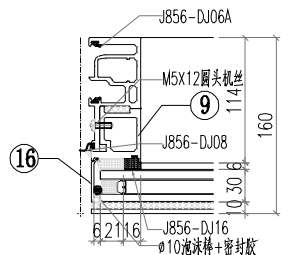

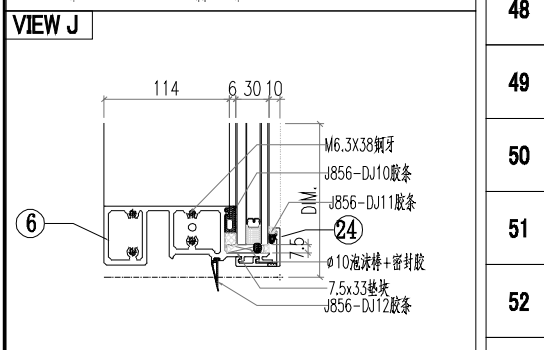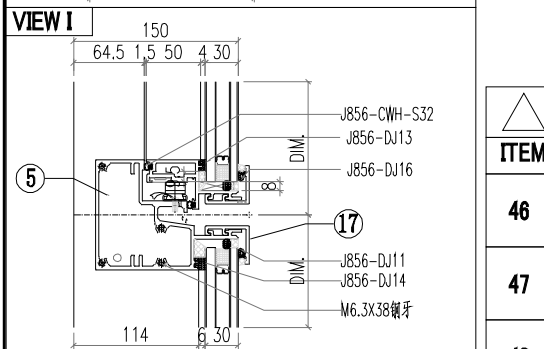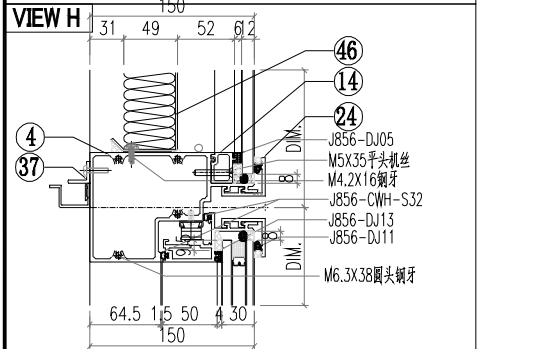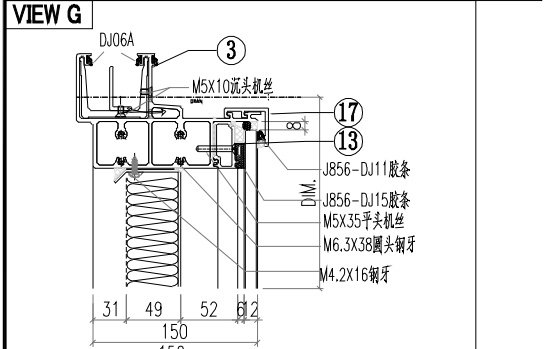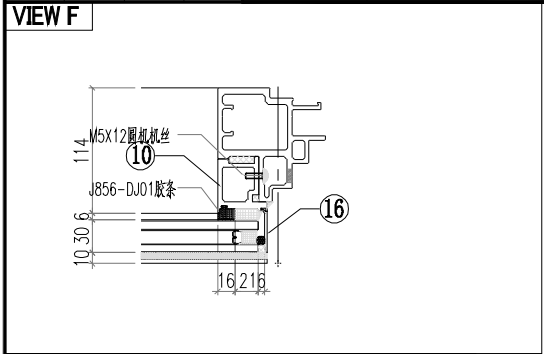

○ALUM. EXTRUSION











ITEM	FAB. DWG NO.	LENGTH (mm)	QTY
1	X86365-P04	3007	1
2	X86367-P05	3007	1
3	AT01-P03-002	670.5	1
4	AT04-P03-001	630	1
5	AT05-P03-001	630	1
6	AT02-P01-001	624	1
7	AD06-P03	930	1
8	AD06-P04	930	1
9	AD06-P01	862	1
10	AD06-P02	862	1
11	X86371-P02	930.5	1
12	X86371-P01	930.5	1
13	X86374-P01-01	538	1
14	X86375-P01-01	538	1
15	AC01-P01-01/AC01-P01R-1	947	2
16	AC01-P02-01/AC01-P02R-1	872	2
17	X86412-P01-01	630	2
18	MS01-P01	320	2
19	X86372-P01	320	1
20	X86372-P02	320	1
21	J60*38-001	15	1
22	J60*38-003	15	1
23	GS01-003	150	1
24	X86412-K01-01	630	2
25			
26			
27			
28			
29			
30			







△ OTHERS (ALUM. & G.M.S. PARTS)

ITEM	FAB. DWG NO.	LENGTH (mm)	QTY
46	BP-A01		1
	534X854		
47	LB-P01		1
48			
49			
50	CE-001		1
51			
52	PT-GL04-A01		1
	614X915		
53	PT-GL01-B01		1
	614X1105		
54	PT-GL05-A01		1
	570X122		
55	PT-GL01-A01		1
	614X840		

31			
32			
33			
34			
35			
36			
37	AJ03-P01-1	530	1
38			
39			
40			
41			
42			
43			
44			
45			

 美特鋁質有限公司 MIDI Aluminium Fabricator Ltd.			工程號 J856 地盘 天榮站	類別 制圖 李傳鵬 復核 練松文 批准 林仁安	物料號 M1 2022-11-26 2022-11-27 2022-11-28	圖號 CW-201 數量 - 單件重量 - (KG)
修改 A B 日期 05.02 05.18	採用工廠 材料颜色 -UCT542919XL-3	地盤 <input checked="" type="checkbox"/>	图纸名称 单元组装图 材料 -			

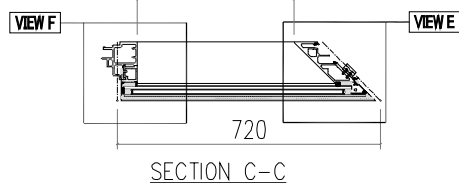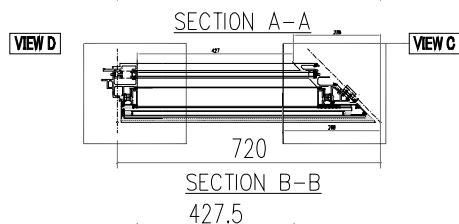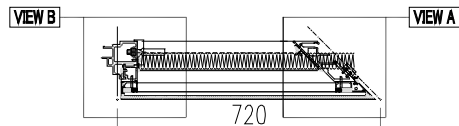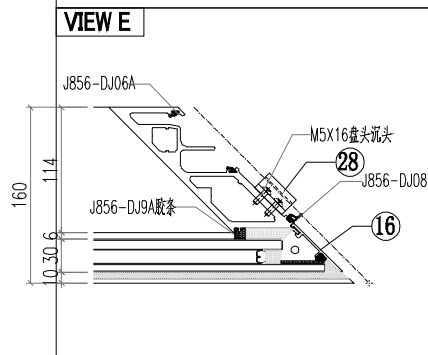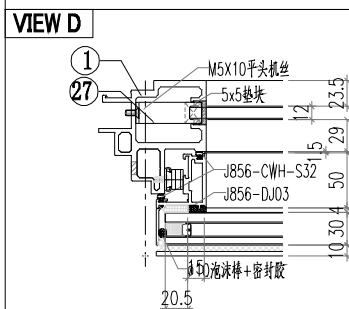
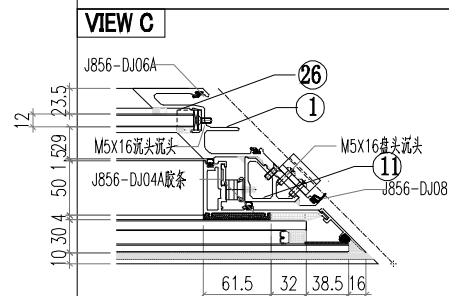
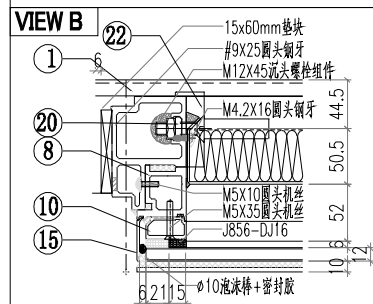
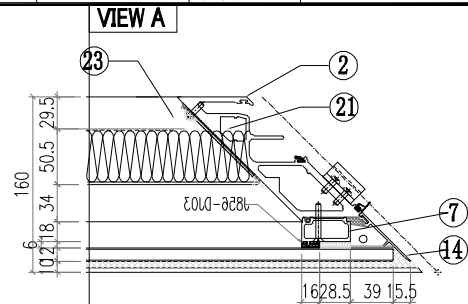
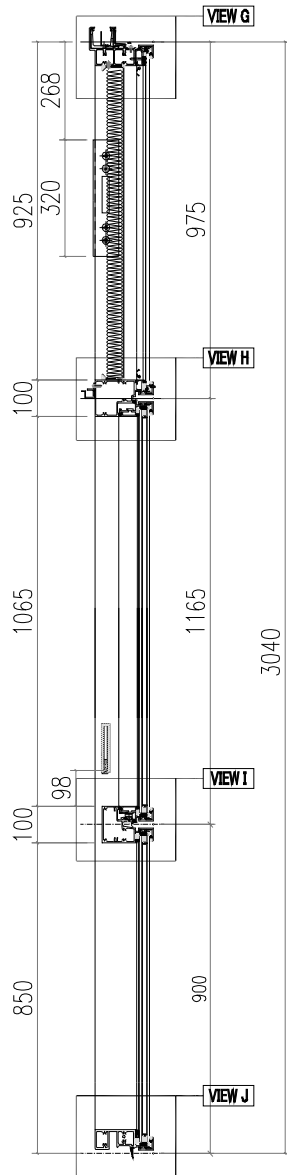
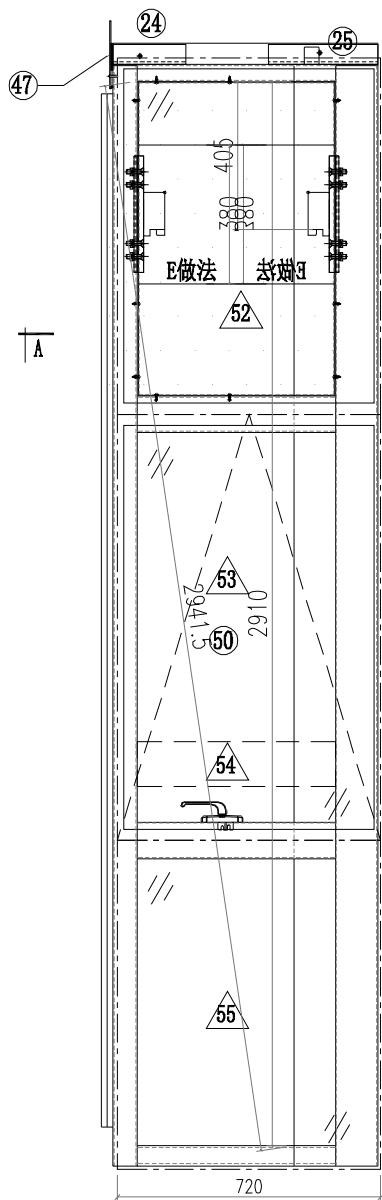


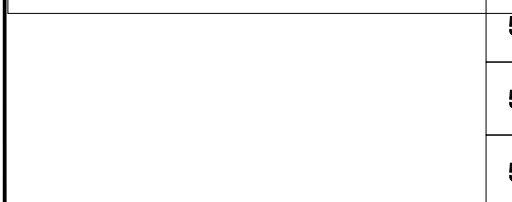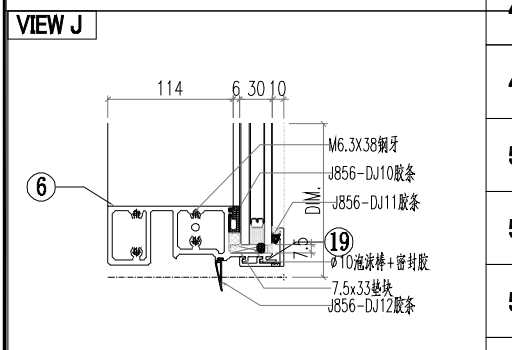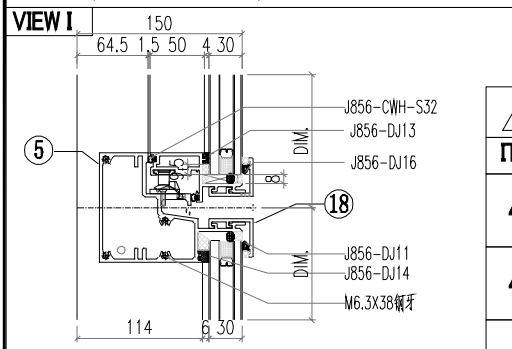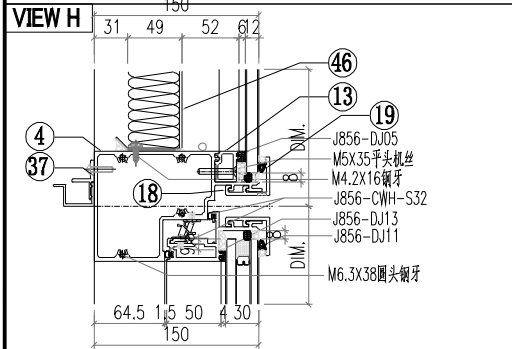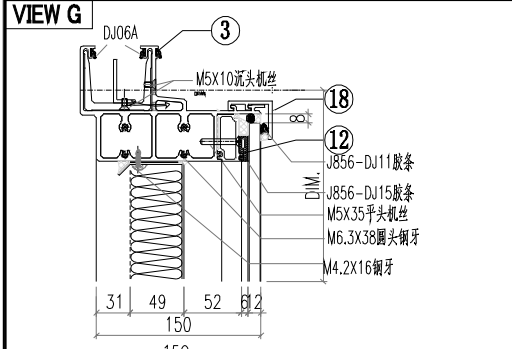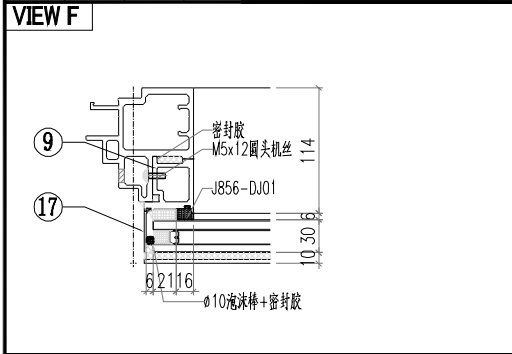






ALUM. EXTRUSION			
ITEM	FAB. DWG NO.	LENGTH (mm)	QTY
1	X86367-P03	3007	1
2	AM04B-P01	3007	1
3	AT01-P06-001	727	1
4	AT04-P04-001	682.5	1
5	AT05-P04-001	682.5	1
6	AT02-P05-001	678.5	1
7	X86376-P02	930.5	1
8	AD06-P03	930	1
9	AD06-P01	862	1
10	X86371-P02	930.5	1
11	X86391-P02	1139	1
12	X86374-P01-08	539.5	1
13	X86375-P01-08	539.5	1
14	AC04-P03-01	947	1
15	AC01-P01-01	947	1
16	AC04-P04-01	872	1
17	AC01-P02-01	872	1
18	X86412-P02-03	696	2
19	X86412-P03-03	696	2
20	MS01-P01	320	1
21	MS03-P01	320	1
22	X86372-P01	320	1
23	X86373-P02	320	1
24	GS01-002	150	1
25	GS01-004	150	1
26	J60*38-004	15	1
27	J60*38-003	15	1
28	AJ01-Q01	35	4
29			
30			

OTHERS (ALUM. & G.M.S. PARTS)			
ITEM	FAB. DWG NO.	LENGTH (mm)	QTY
31			
32			
33			
34	AJ03-P01-08	417	1
35			
36			
37			
38			
39			
40	CE-005		1
41			
42			
43			
44	PT-GL04-C03 661X915		1
45	PT-GL01-B02 661X1105		1
53	PT-GL05-C01 497X122		1
54	PT-GL01-C03 661X840		1
55			

 美特鋁質有限公司 MIDI Aluminium Fabricator Ltd.			工程號 J856 地盘 天榮站	類別 制圖 李傳鵬 復核 練松文 批准 林仁安	物料號 M1 2022-11-26 2022-11-27 2022-11-28	圖號 CW-202 數量 - 單件重量 - (KG)
修改 A B 日期 05.02 05.18	採用工廠 材料颜色 -UCT542919XL-3	地盤 <input checked="" type="checkbox"/>	图纸名称 单元组装图 材料 -			

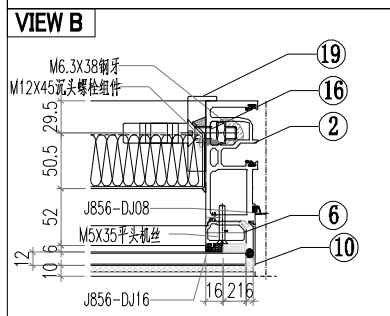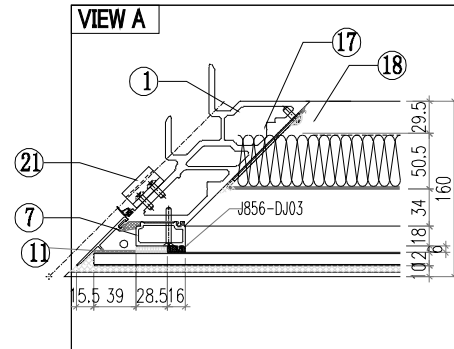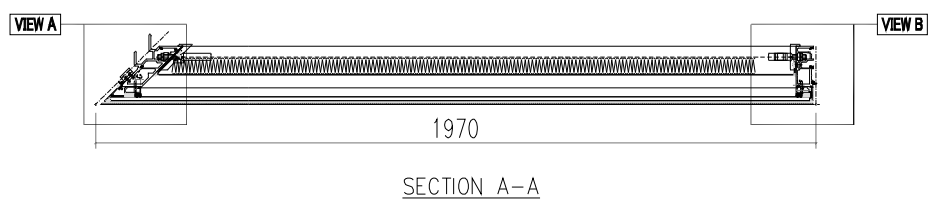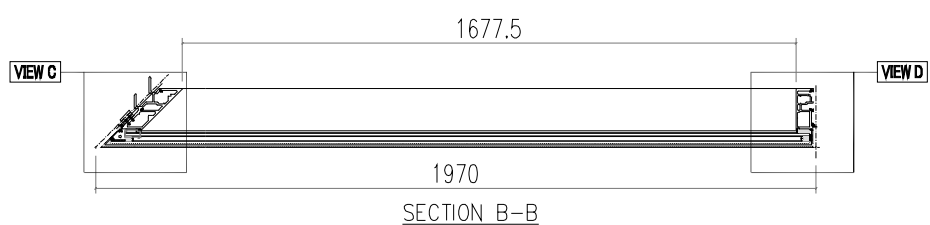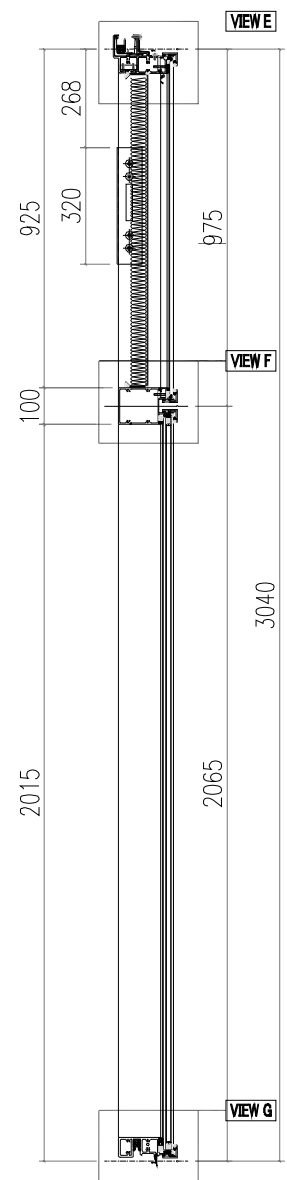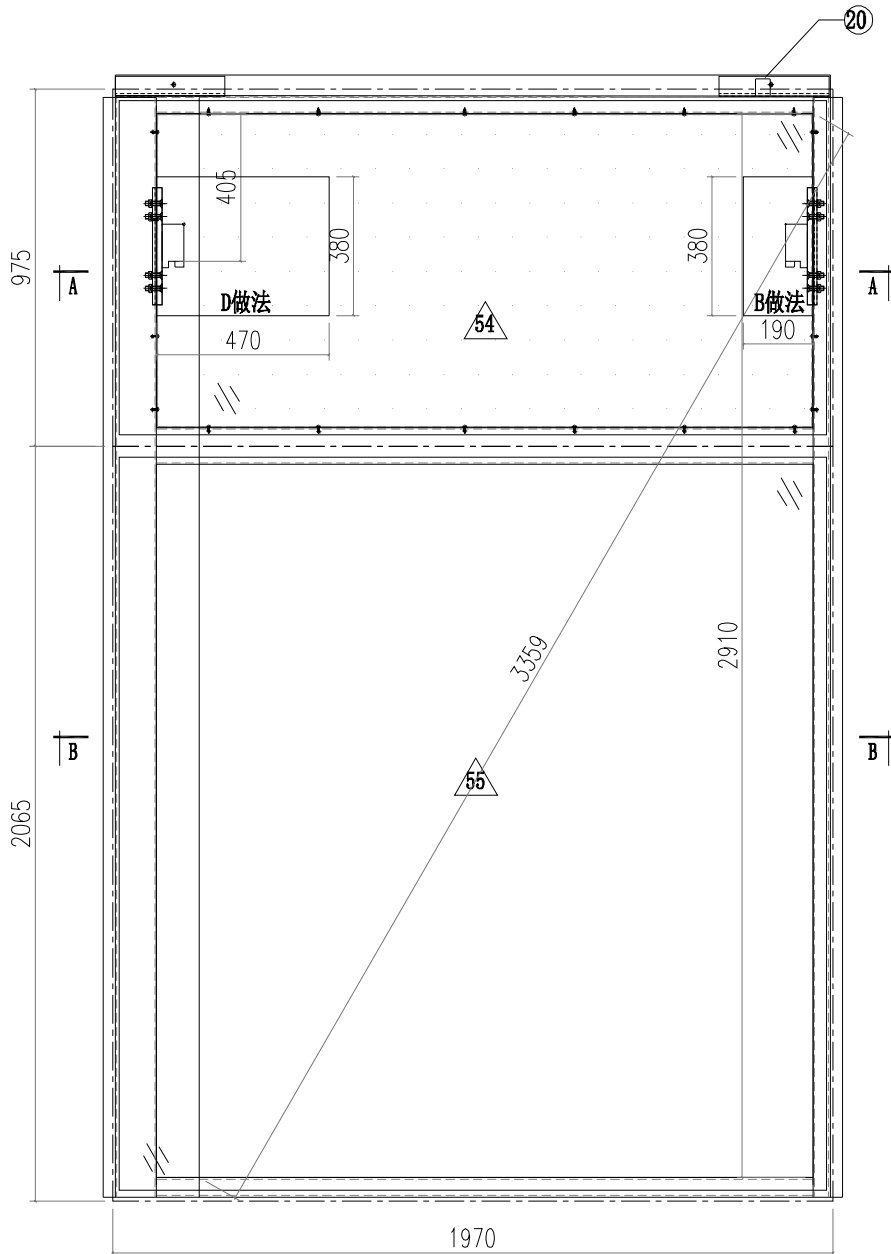

 美特鋁質有限公司 MIDI Aluminium Fabricator Ltd.		工程號 J856 地盘 天榮站	類別 制圖 李傳鵬 復核 練松文 批准 林仁安	物料號 M1 2022-11-26 圖號 CW-202	數量 - 單件重量 - (KG)
修改 日期	採用工廠 材料颜色 -UCT542919XL-3	地盤 <input checked="" type="checkbox"/>	图纸名称 单元组装图 材料 -		

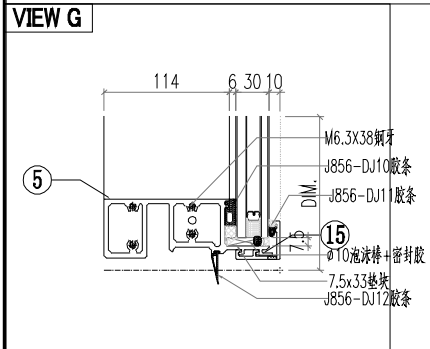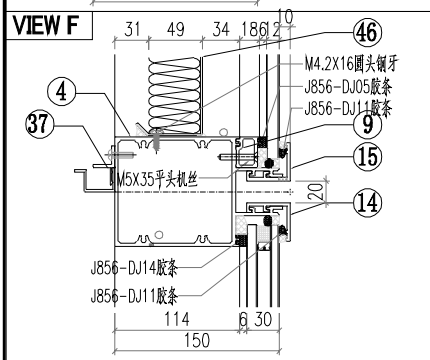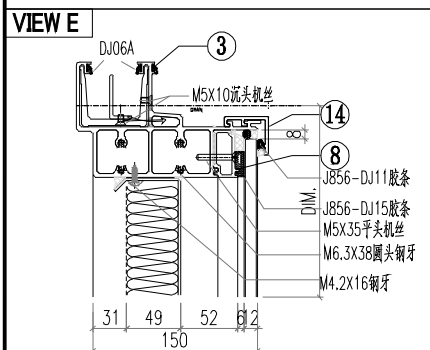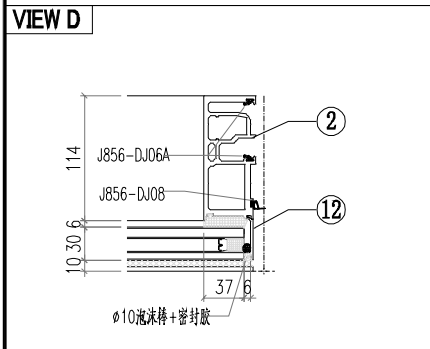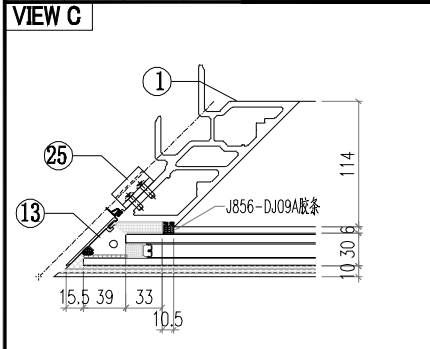






○ALUM. EXTRUSION

ITEM	FAB. DWG NO.	LENGTH (mm)	QTY
1	AM03-P02	3007	1
2	AM02-P02	3007	1
3	AT01-P07-001	1941.5	1
4	AT03-P03-002	1929.5	1
5	AT02-P04-002	1928.5	1
6	X86371-P01	930.5	1
7	X86376-P01	930.5	1
8	X86374-P02-03	1789.5	1
9	X86375-P02-03	1789.5	1
10	AC01-P01R-1	947	1
11	AC04-P01-01	947	1
12	AC01-P02R-2	2037	1
13	AC04-P02-02	2037	1
14	X86412-P04-03	1946	2
15	X86412-P05-03	1946	2
16	MS01-P01	320	1
17	MS03-P01	320	1
18	X86373-P01	320	1
19	X86372-P02	320	1
20	GS01-001	300	1
21	AJ01-001	35	4
22			
23			
24			
25			
26			
27			
28			
29			
30			
31			
32			
33			
34			
35			
36			
37	AJ03-P02-03	1667	1
38			
39			
40			
41			
42			
43			
44			
45			

△ OTHERS (ALUM. & G.M.S. PARTS)

ITEM	FAB. DWG NO.	LENGTH (mm)	QTY
46	BP-C04		1
	1750X854		
47			
48			
49			
50			
51			
52			
53			
54	PT-GL04-C04		1
	1911X915		
55	PT-GL01-C04		1
	1911X2005		



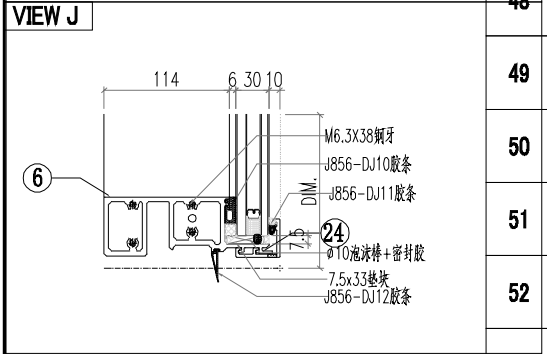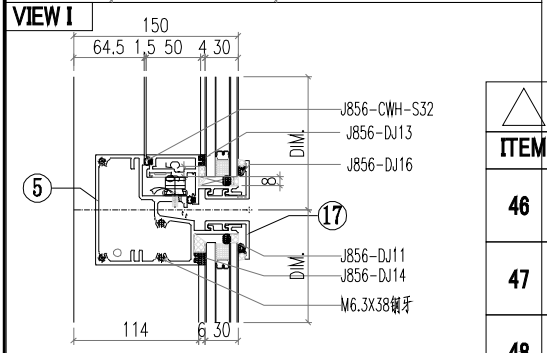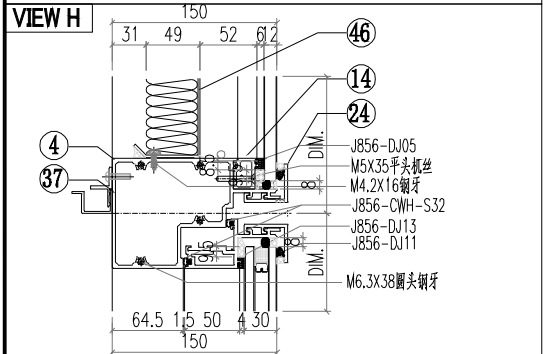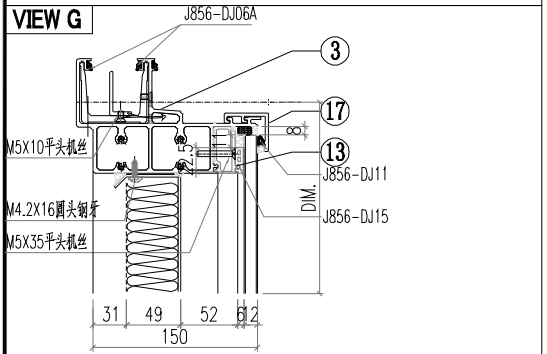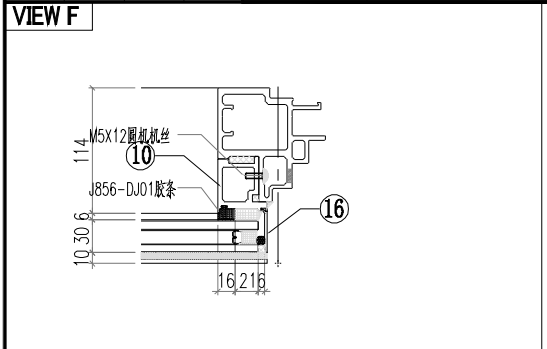


○ALUM. EXTRUSION






ITEM	FAB. DWG NO.	LENGTH (mm)	QTY
1	X86364-P04	3007	1
2	X86367-P05	3007	1
3	AT01-P08-001	670.5	1
4	AT04-P03-001	630	1
5	AT05-P03-001	630	1
6	AT02-P01-001	624	1
7	AD06-P03	930	1
8	AD06-P04	930	1
9	AD06-P01	862	1
10	AD06-P02	862	1
11	X86371-P02	930.5	1
12	X86371-P01	930.5	1
13	X86374-P01-01	538	1
14	X86375-P01-01	538	1
15	AC01-P01-01/AC01-P01R-1	947	2
16	AC01-P02-01/AC01-P02R-1	872	2
17	X86412-P01-01	630	2
18	MS01-P01	320	2
19	X86372-P01	320	1
20	X86372-P02	320	1
21	J60*38-002	15	1
22	J60*38-003	15	1
23	GS01-003	150	1
24	X86412-K01-01	630	2
25			
26			
27			
28			
29			
30			

△ OTHERS (ALUM. & G.M.S. PARTS)

ITEM	FAB. DWG NO.	LENGTH (mm)	QTY
31			
32			
33			
34			
35			
36			
37	AJ03-P01-1	530	1
38			
39			
40			
41			
42			
43			
44			
45			
46	BP-A01		1
47	534X854		1
48	LB-P01		1
49			
50	CE-001		1
51			
52	PT-GL04-A01		1
53	614X915		1
54	PT-GL01-B01		1
55	614X1105		1
	PT-GL05-A01		1
	570X122		1
	PT-GL01-A01		1
	614X840		1

 美特鋁質有限公司 MIDI Aluminium Fabricator Ltd.				工程號 J856 地盘 天榮站	類別 制圖 李傳鵬 復核 練松文 批准 林仁安	物料號 M1 2022-11-26 2022-11-27 2022-11-28	圖號 CW-204 數量 - 單件重量 - (KG)
修改 A B 日期 05.02 05.18	採用工廠 材料颜色 -UCT542919XL-3	地盤 <input checked="" type="checkbox"/>	图纸名称 单元组装图 材料 -				

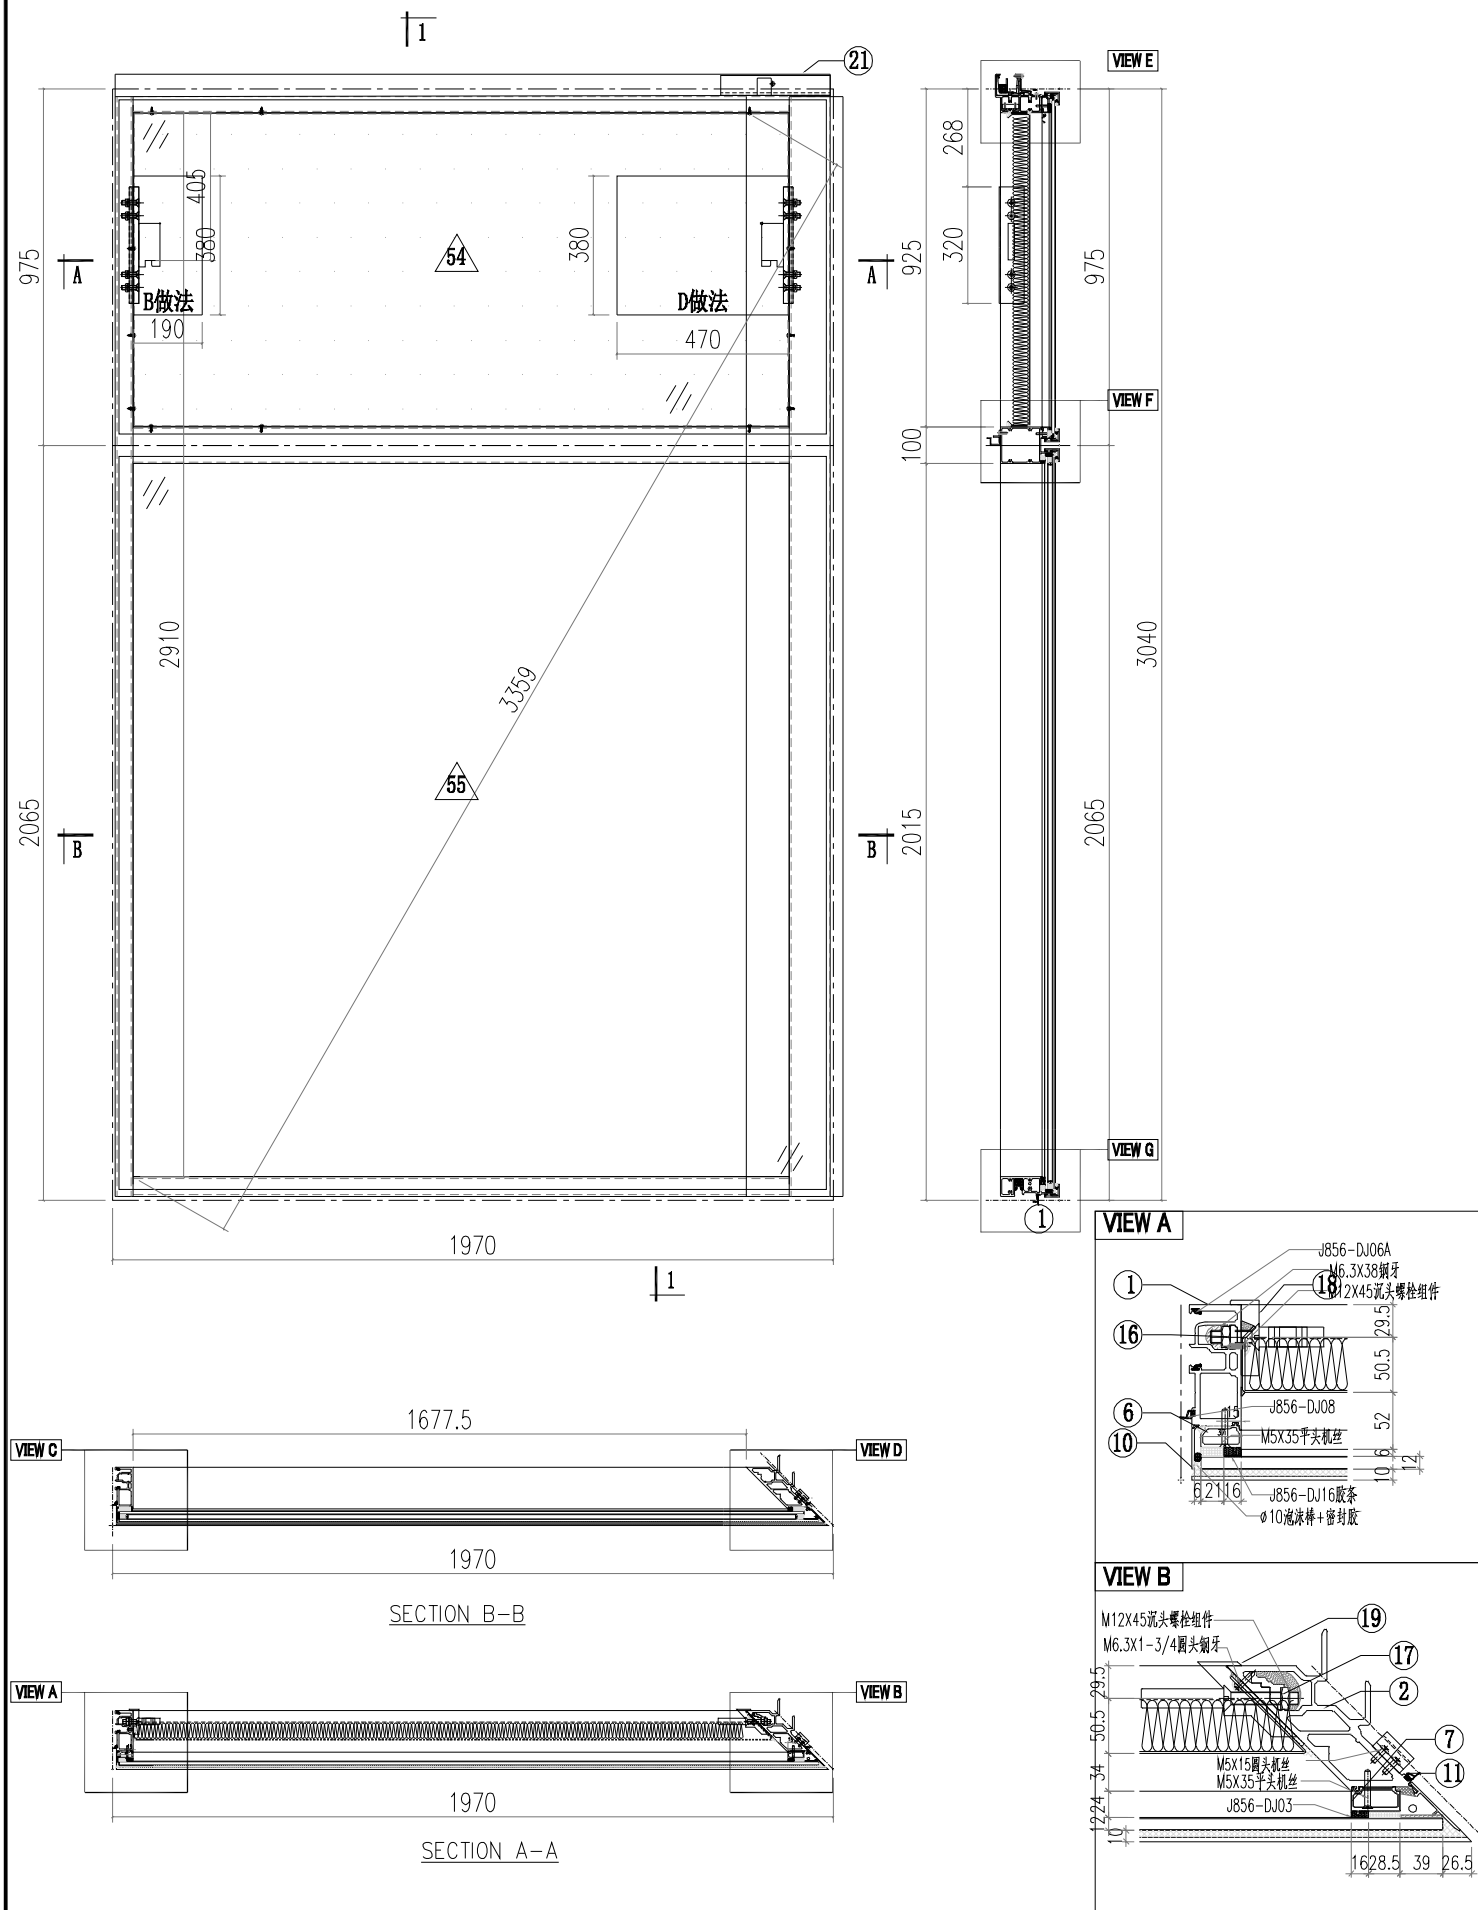

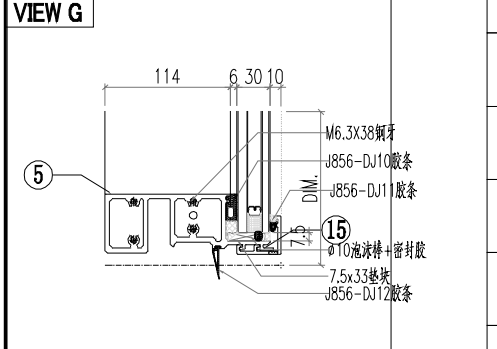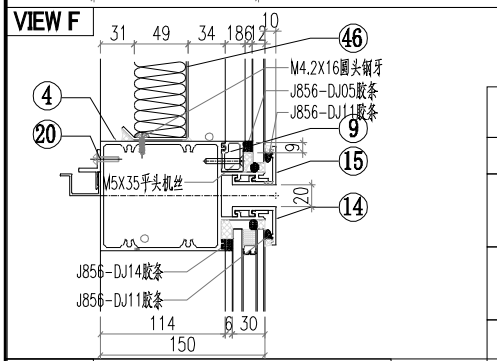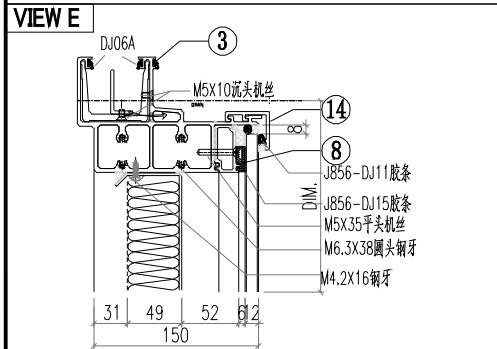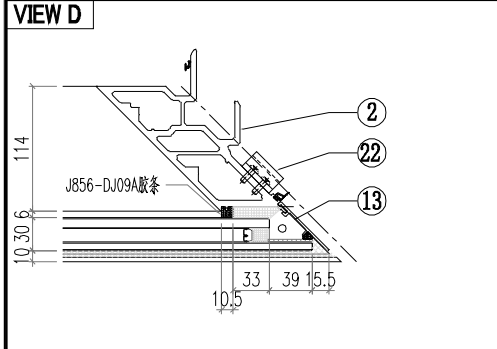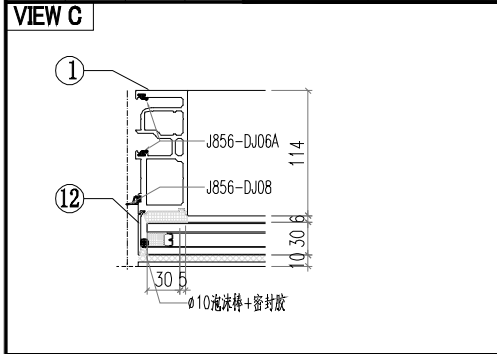






○ALUM. EXTRUSION

ITEM	FAB. DWG NO.	LENGTH (mm)	QTY
1	AM02-P01	3007	1
2	AM03-P01	3007	1
3	AT01-P04-002	1941.5	1
4	AT03-P02-003	1929.5	1
5	AT02-P03-002	1928.5	1
6	X86371-P02	930.5	1
7	X86376-P02	930.5	1
8	X86374-P01-09	1789.5	1
9	X86375-P01-09	1789.5	1
10	AC01-P01-01	947	1
11	AC04-P03-01	947	1
12	AC01-P02-02	2037	1
13	AC04-P04-02	2037	1
14	X86412-P02-04	1946	2
15	X86412-P03-04	1946	2
16	MS01-P01	320	1
17	MS02-P01	320	1
18	X86372-P01	320	1
19	X86373-P02	320	1
20	AJ03-P01-09	1667	1
21	GS01-004	150	1
22	AJ01-Q01	35	4
23			
24			
25			
26			
27			
28			
29			
30			

△ OTHERS (ALUM. & G.M.S. PARTS)

ITEM	FAB. DWG NO.	LENGTH (mm)	QTY
46	BP-C05		1
	1750X854		
47			
48			
49			
50			
51			
52			
53			
54	PT-GL04-C05		1
	1911X915		
55	PT-GL01-C05		1
	1911X2005		



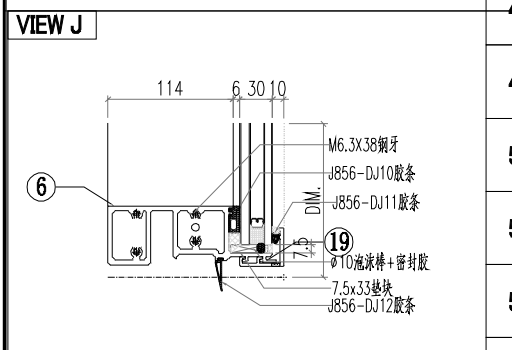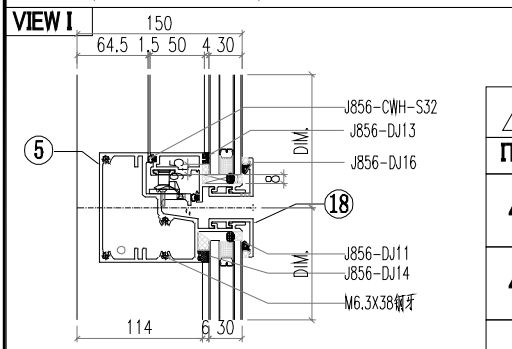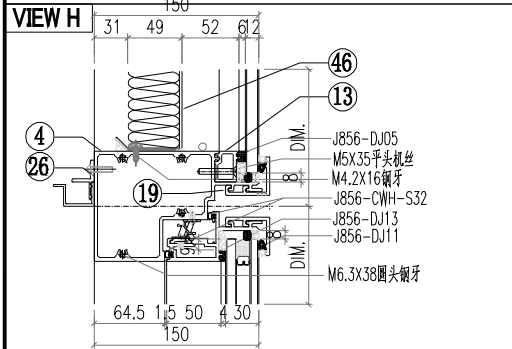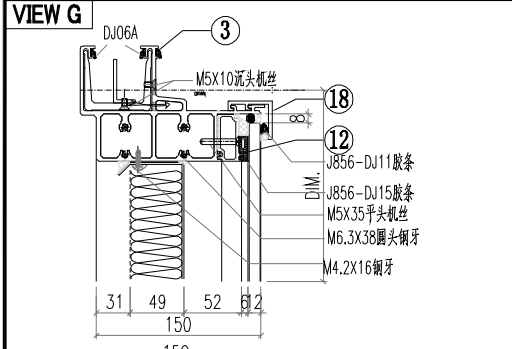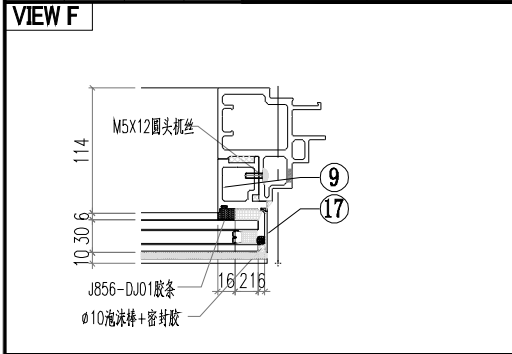





ALUM. EXTRUSION


ITEM	FAB. DWG NO.	LENGTH (mm)	QTY
1	AM04A-P01	3007	1
2	X86367-P02	3007	1
3	AT01-P09-001	727	1
4	AT04-P05-001	682.5	1
5	AT05-P05-001	682.5	1
6	AT02-P06-001	678.5	1
7	X86376-P01	930.5	1
8	AD06-P04	930	1
9	AD06-P02	862	1
10	X86371-P01	930.5	1
11	X86391-P01	1139	1
12	X86374-P02-04	539.5	1
13	X86375-P02-04	539.5	1
14	AC04-P01-01	947	1
15	AC01-P01R-1	947	1
16	AC04-P02-01	872	1
17	AC01-P02R-1	872	1
18	X86412-P04-04	696	2
19	X86412-P05-04	696	2
20	MS01-P01	320	1
21	MS03-P01	320	1
22	X86372-P02	320	1
23	X86373-P01	320	1
24	GS01-003	150	1
25	J60x38-004	15	1
26	J60x38-003	15	1
27	AJ01-Q01	35	4
28			
29			
30			








OTHERS (ALUM. & G.M.S. PARTS)

ITEM	FAB. DWG NO.	LENGTH (mm)	QTY
31			
32			
33			
34	AJ03-P02-04	417	1
35			
36			
37			
38			
39			
40	CE-004		1
41			
42			
43			
44	PT-GL04-C06		1
45	661X915		
53	PT-GL01-B03		1
	661X1105		
54	PT-GL05-C01		1
	497X122		
55	PT-GL01-C06		1
	661X840		

 美特鋁質有限公司 MIDI Aluminium Fabricator Ltd.			工程號 J856 地盘 天榮站	類別 制圖 李傳鵬 復核 練松文 批准 林仁安	物料號 M1 2022-11-26 2022-11-27 2022-11-28	圖號 CW-109P 數量 - 單件重量 - (KG)
修改 A 日期 05.18	採用工廠 材料颜色 -UCT542919XL-3	地盤 <input checked="" type="checkbox"/>	图纸名称 单元组装图 材料 -			

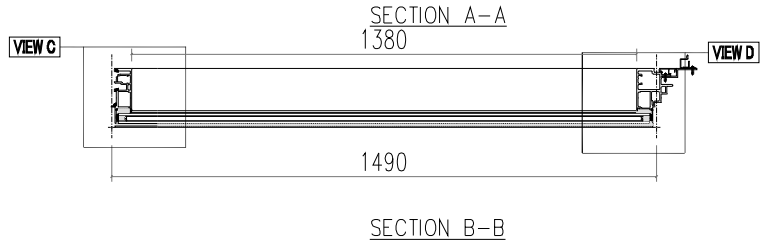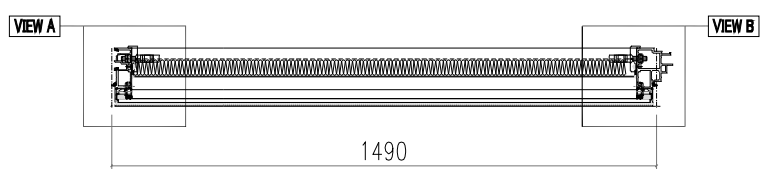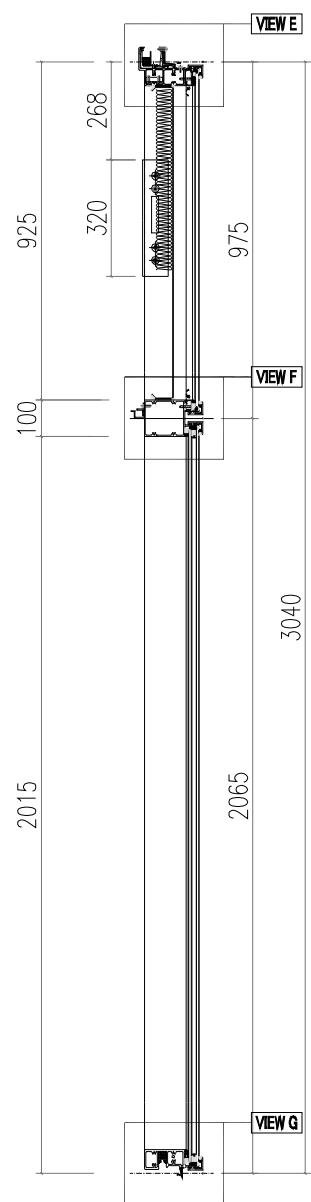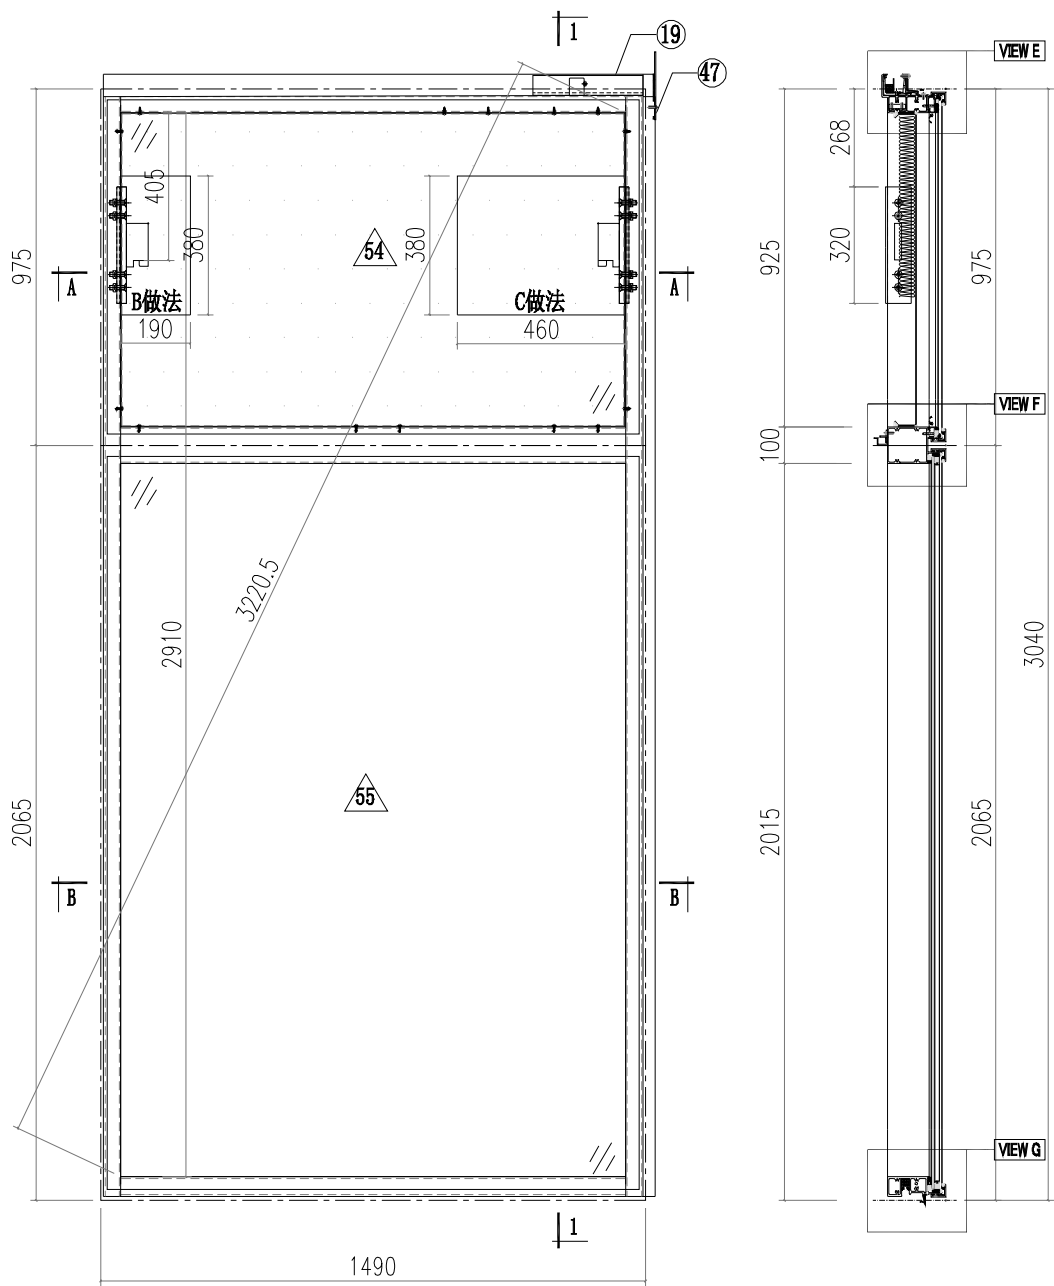







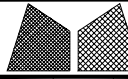
 <b>美特鋁質有限公司</b> MIDI Aluminium Fabricator Ltd.		<b>工程號</b> J856 <b>地盘</b> 天榮站	<b>類別</b> <b>制圖</b> 李傳鵬 <b>復核</b> 練松文 <b>批准</b> 林仁安	<b>物料號</b> M1 2022-11-26 2022-11-27 2022-11-28	<b>圖號</b> CW-109P <b>數量</b> - <b>單件重量</b> - (KG)
<b>修改日期</b> <b>採用工廠</b> <b>材料顏色</b> -UCT542919XL-3	<b>地盘</b> ✓ <b>图纸名称</b> 单元组装图 <b>材料</b> -				

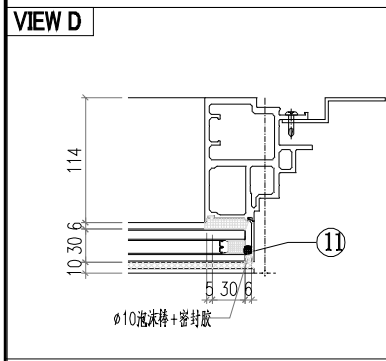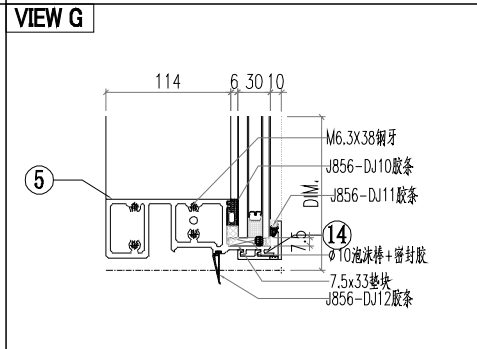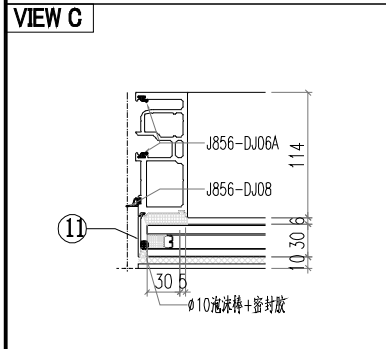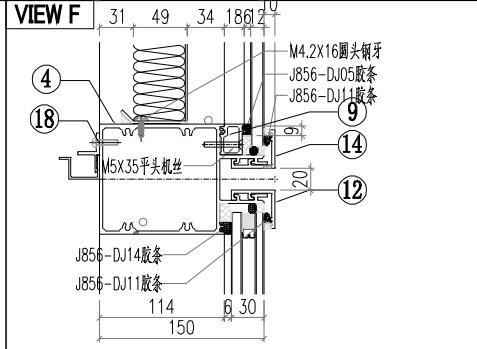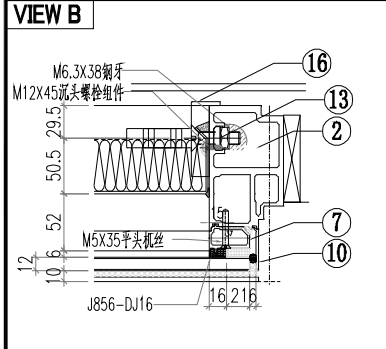
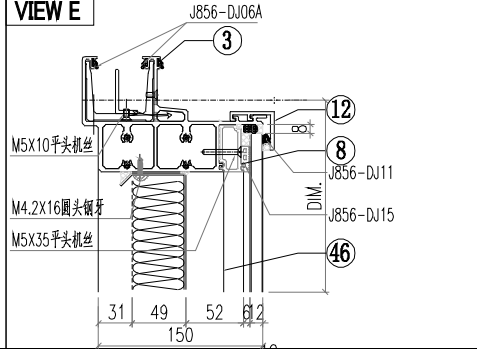
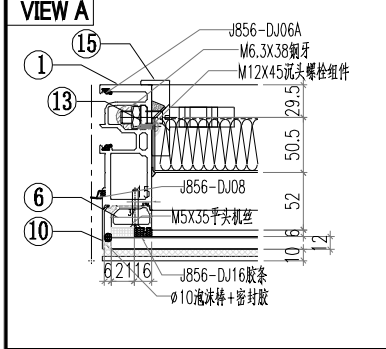


ALUM. EXTRUSION			
ITEM	FAB. DWG NO.	LENGTH (mm)	QTY
1	AM02-P01	3007	1
2	AM06-P04	3007	1
3	AT01-P03-003	1510.5	1
4	AT03-P01-003	1464	1
5	AT02-P02-003	1464	1
6	X86371-P02	930.5	1
7	X86371-P01	930.5	1
8	X86374-P01-07	1378	1
9	X86375-P01-07	1378	1
10	AC01-P01-01/AC01-P01R-1	947	2
11	AC01-P02-02/AC01-P02R-2	2037	2
12	X86412-P01-05	1470	2
13	MS01-P01	320	2
14	X86412-K01-05	1470	2
15	X86372-P01	320	1
16	X86372-P02	320	1
17			
18	AJ03-P01-07	1370	1
19	GS01-003	150	1
20			
21			
OTHERS (ALUM. & G.M.S. PARTS)			
ITEM	FAB. DWG NO.	LENGTH (mm)	QTY
46	BP-A04		1
	1374X854		
47	LB-P01		1
48			
49			
50			
51			
52			
53			
54	PT-GL04-A04		1
	1454X915		
55	PT-GL01-A04		1
	1454X2005		

 美特鋁質有限公司 MIDI Aluminium Fabricator Ltd.		工程號 J856 地盘 天榮站 图纸名称 单元组装图 材料 -	類別 制圖 李傳鵬 復核 練松文 批准 林仁安	物料號 M1 2022-11-26 2022-11-27 2022-11-28	圖號 CW-301 數量 - 單件重量 - (KG)
修改 A 日期 05.18	採用工廠 地盤 <input checked="" type="checkbox"/> 材料颜色 -UCT542919XL-3				

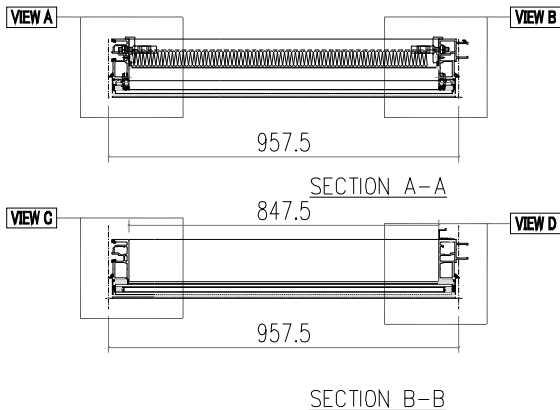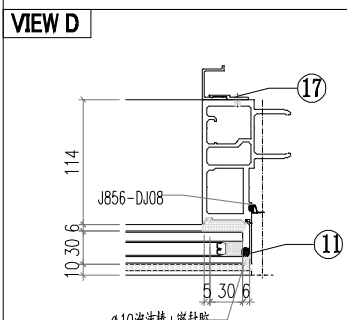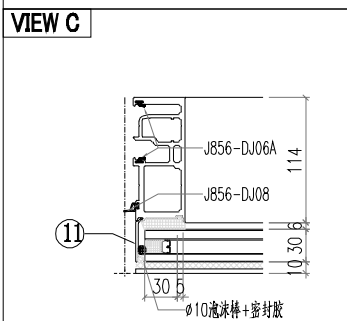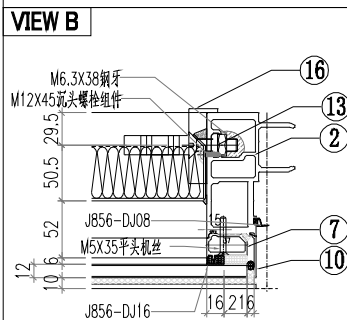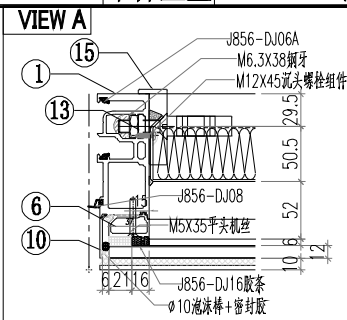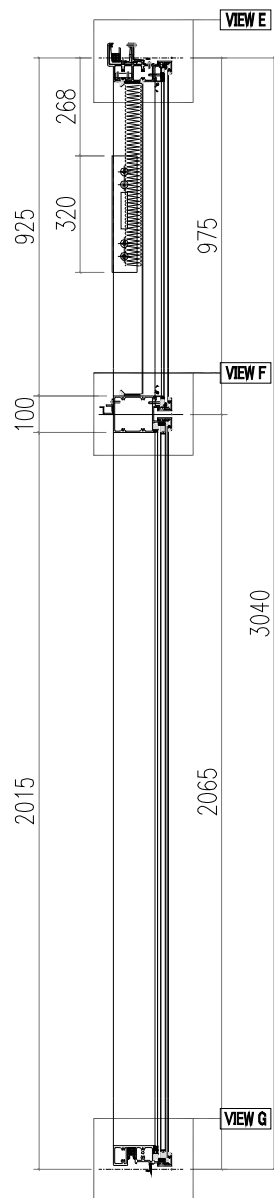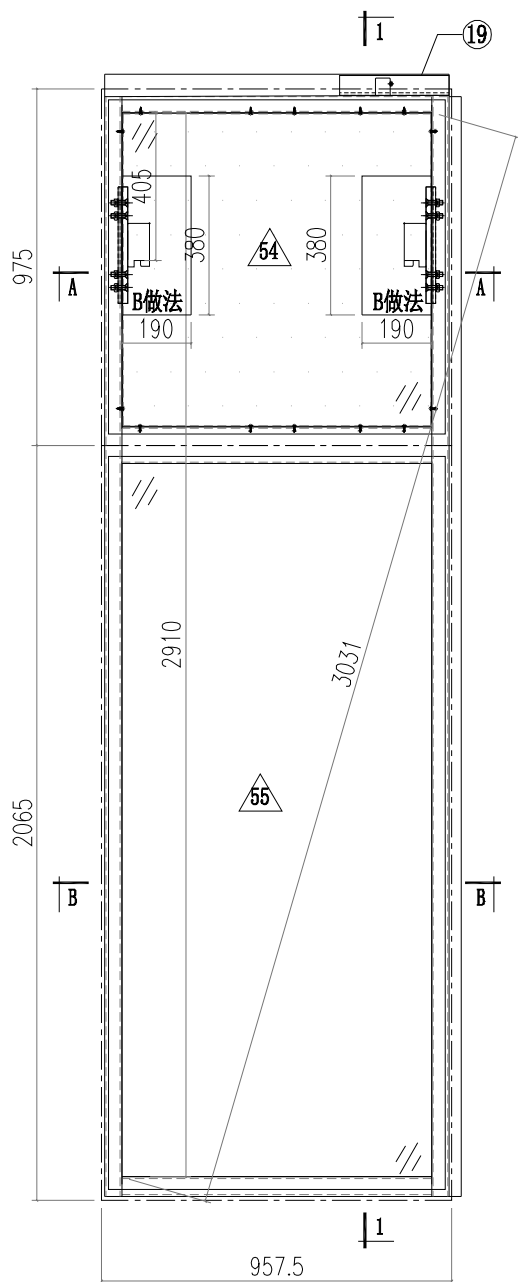

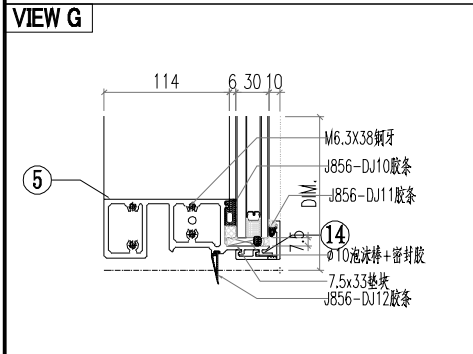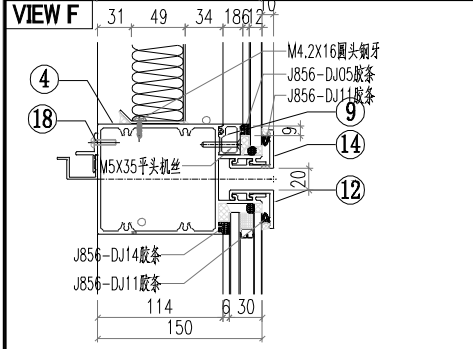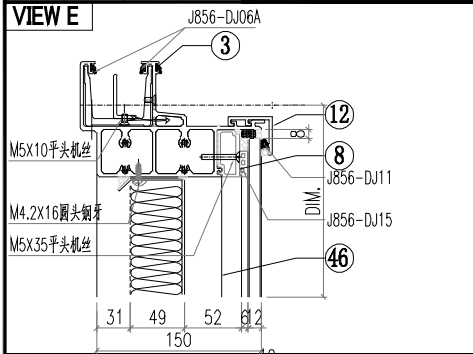

○ALUM. EXTRUSION


ITEM	FAB. DWG NO.	LENGTH (mm)	QTY
1	AM02-P01	3007	1
2	AM01-P01	3007	1
3	AT01-P01-003	942.5	1
4	AT03-P01-004	931.5	1
5	AT02-P02-004	931.5	1
6	X86371-P01	930.5	1
7	X86371-P02	930.5	1
8	X86374-P01-02	845.5	1
9	X86375-P01-02	845.5	1
10	AC01-P01-01/AC01-P01R-1	947	2
11	AC01-P02-02/AC01-P02R-2	2037	2
12	X86412-P01-02	937.5	2
13	MS01-P01	320	2
14	X86412-K01-02	937.5	2
15	X86372-P01	320	1
16	X86372-P02	320	1
17	AJ04-P01	1950	1
18	AJ03-P01-02	837.5	1
19	GS01-001	300	1
20			
21			
22			
23			
24			
25			
26			
27			
28			
29			
30			






△ OTHERS (ALUM. & G.M.S. PARTS)

ITEM	FAB. DWG NO.	LENGTH (mm)	QTY
46	BP-A05		1
	841.5X854		
47			
48			
49			
50			
51			
52			
53			
54	PT-GL04-A05		1
	921.5X915		
55	PT-GL01-A05		1
	921.5X2005		

31			
32			
33			
34			
35			
36			
37			
38			
39			
40			
41			
42			
43			
44			
45			

 <b>美特鋁質有限公司</b> MIDI Aluminium Fabricator Ltd.				<b>工程號</b> J856 <b>地盘</b> 天榮站	<b>類別</b> <b>制圖</b> 李傳鵬 <b>復核</b> 練松文 <b>批准</b> 林仁安	<b>物料號</b> M1 <b>圖號</b> CW-302 <b>數量</b> - <b>單件重量</b> - (KG)
<b>修改</b> A B <b>日期</b> 05.02 05.18	<b>採用工廠</b> <b>材料顏色</b> -UCT542919XL-3	<b>地盤</b> ✓ <b>图纸名称</b> 单元组装图 <b>材料</b> -				

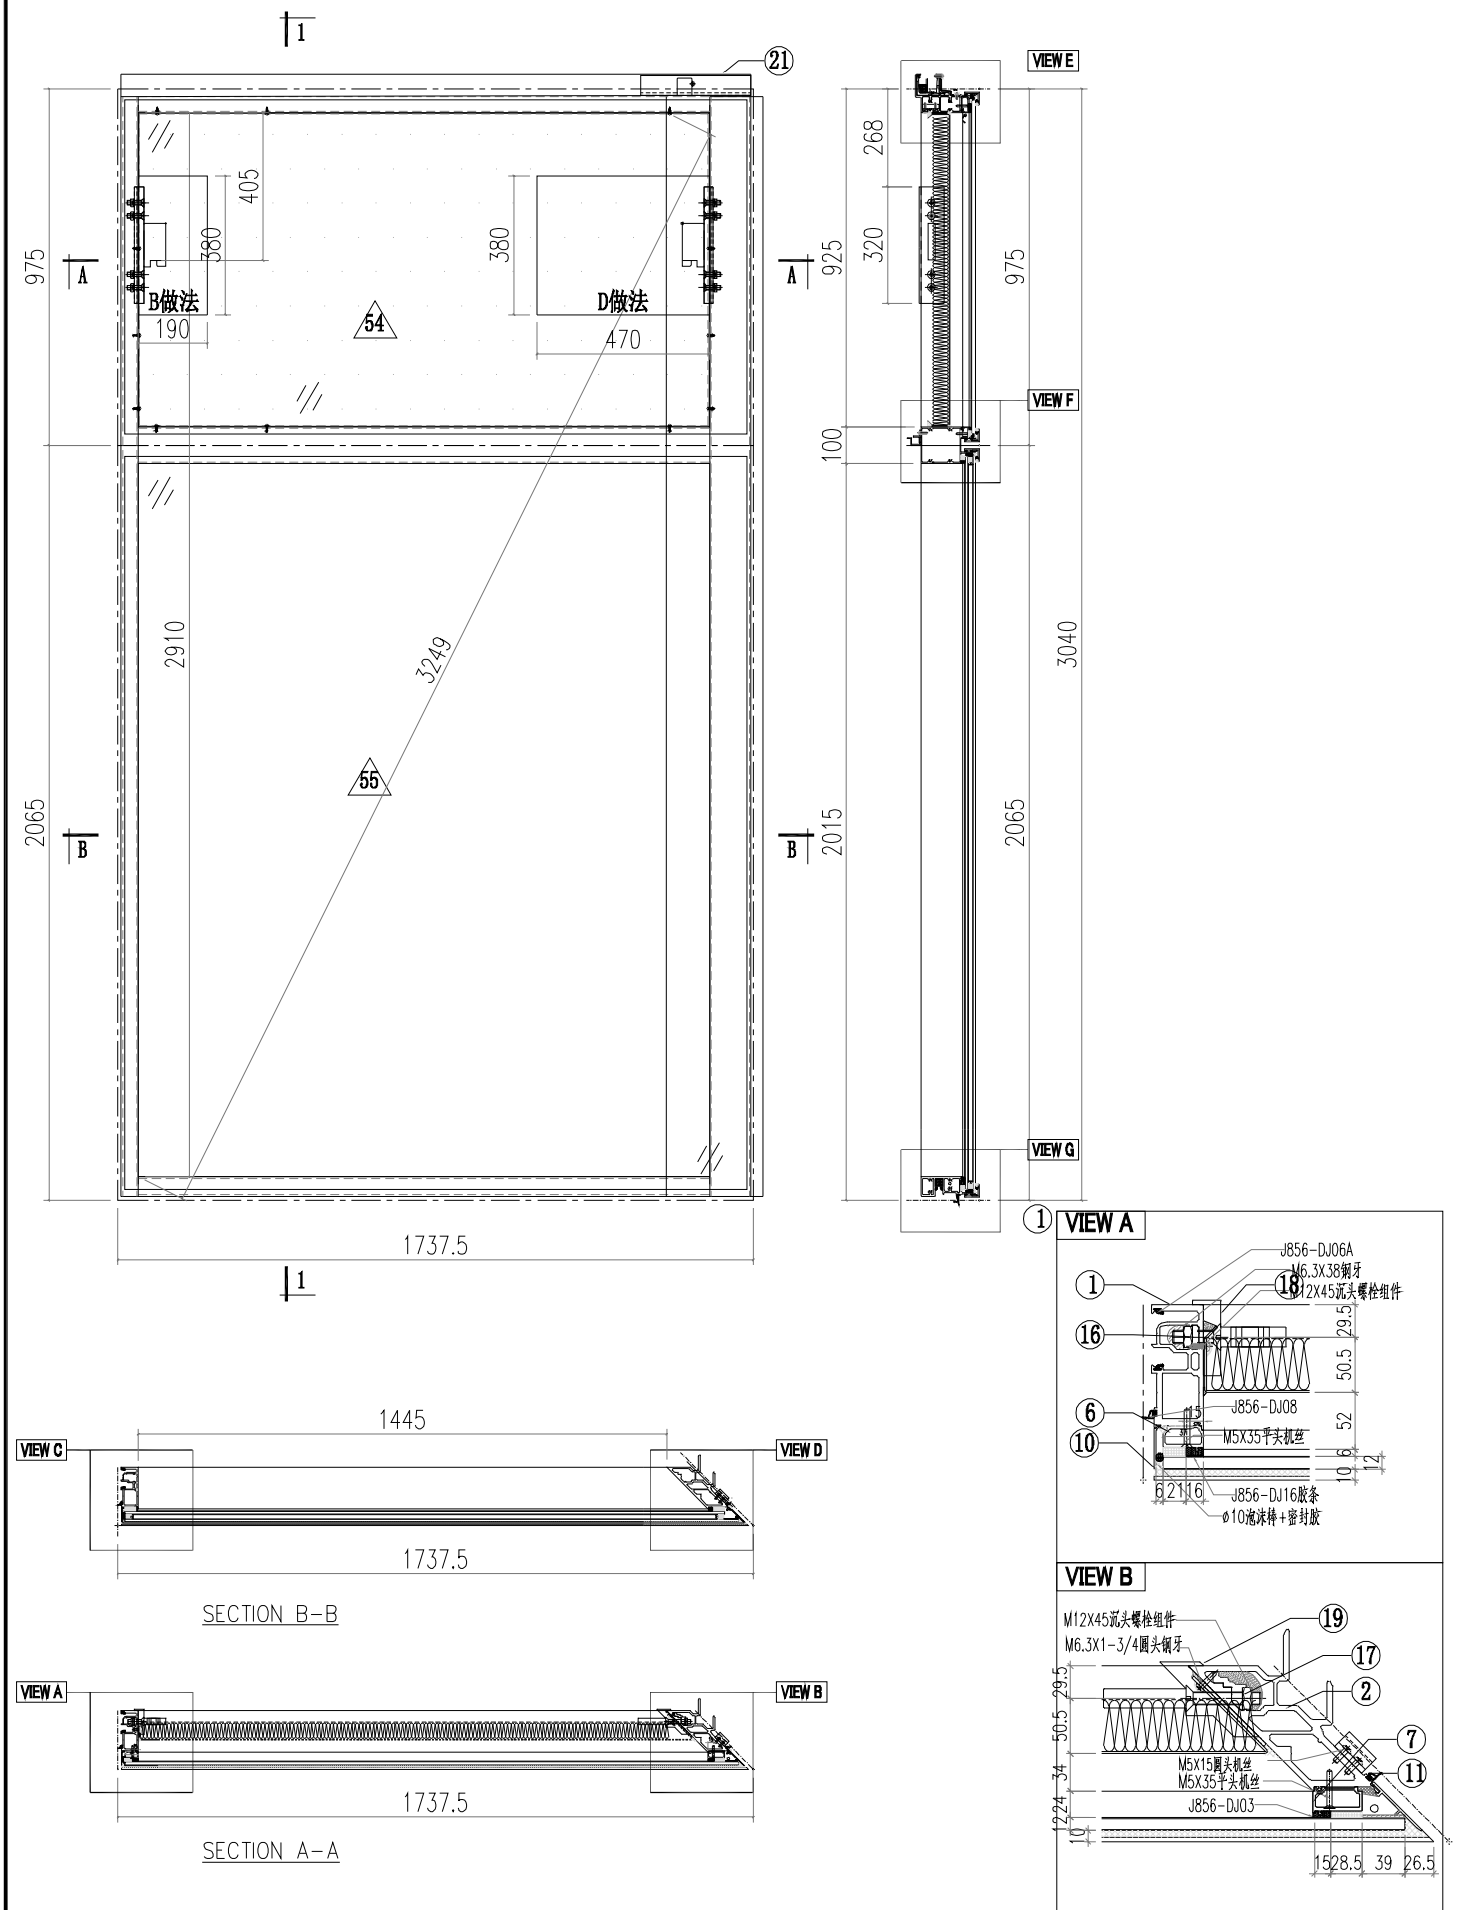

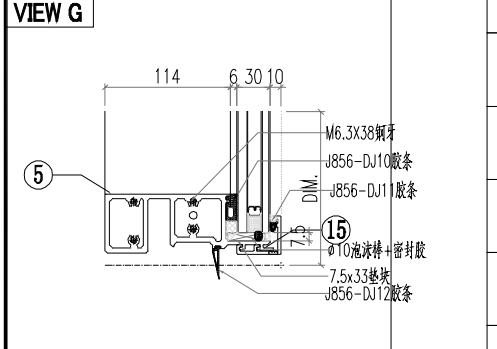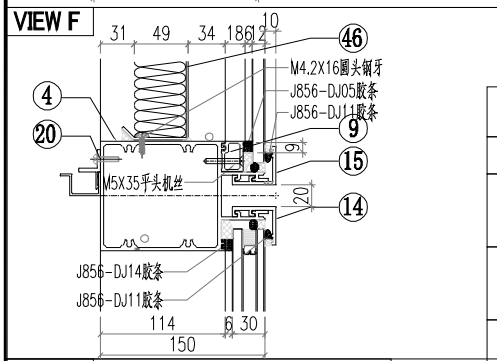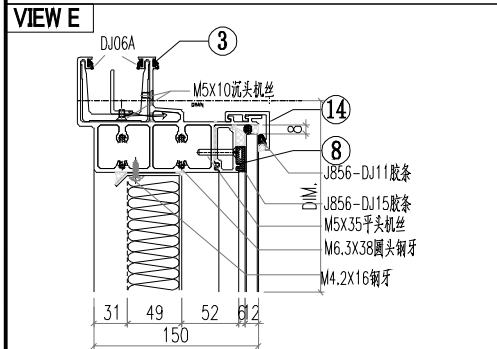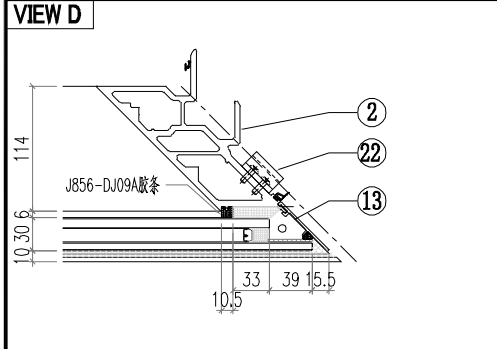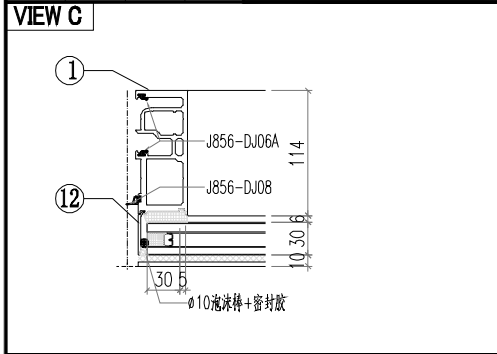






○ALUM. EXTRUSION

ITEM	FAB. DWG NO.	LENGTH (mm)	QTY
1	AM02-P01	3007	1
2	AM03-P01	3007	1
3	AT01-P04-003	1709	1
4	AT03-P02-002	1697	1
5	AT02-P03-003	1697	1
6	X86371-P02	930.5	1
7	X86376-P02	930.5	1
8	X86374-P01-03	1556.5	1
9	X86375-P01-03	1556.5	1
10	AC01-P01-01	947	1
11	AC04-P03-01	947	1
12	AC01-P02-02	2037	1
13	AC04-P04-02	2037	1
14	X86412-P02-01	1713.5	2
15	X86412-P03-01	1713.5	2
16	MS01-P01	320	1
17	MS02-P01	320	1
18	X86372-P01	320	1
19	X86373-P02	320	1
20	AJ03-P01-03	1434.5	1
21	GS01-004	150	1
22	AJ01-Q01	35	4
23			
24			
25			
26			
27			
28			
29			
30			

△ OTHERS (ALUM. & G.M.S. PARTS)

ITEM	FAB. DWG NO.	LENGTH (mm)	QTY
31			
32			
33			
34			
35			
36			
37			
38			
39			
40			
41			
42			
43			
44			
45			
46	BP-C07		1
47	1517.5X854		
48			
49			
50			
51			
52			
53			
54	PT-GL04-C07		1
55	1678.5X915		
	PT-GL01-C07		1
	1678.5X2005		



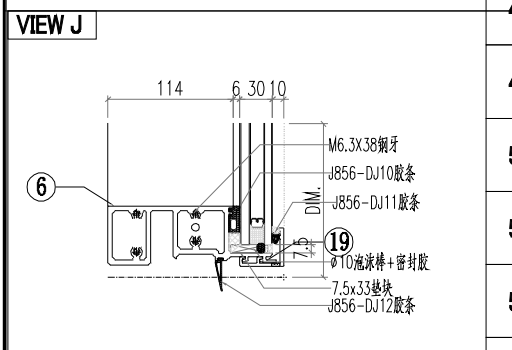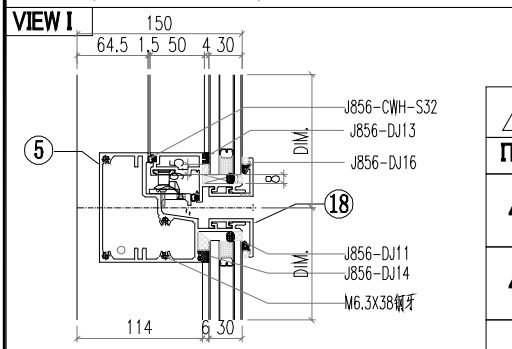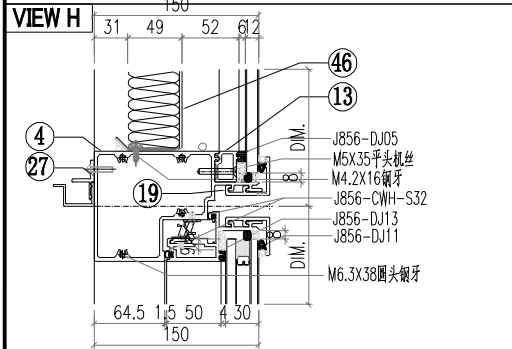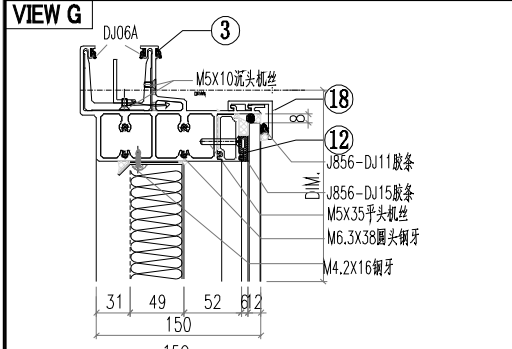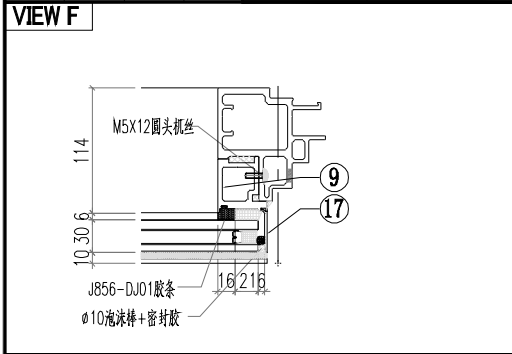

ALUM. EXTRUSION









ITEM	FAB. DWG NO.	LENGTH (mm)	QTY
1	AM04A-P01	3007	1
2	X86367-P02	3007	1
3	AT01-P09-002	827	1
4	AT04-P05-002	782.5	1
5	AT05-P05-002	782.5	1
6	AT02-P06-002	778.5	1
7	X86376-P01	930.5	1
8	AD06-P04	930	1
9	AD06-P02	862	1
10	X86371-P01	930.5	1
11	X86391-P01	1139	1
12	X86374-P02-01	639	1
13	X86375-P02-01	639	1
14	AC04-P01-01	947	1
15	AC01-P01R-1	947	1
16	AC04-P02-01	872	1
17	AC01-P02R-1	872	1
18	X86412-P04-01	796	2
19	X86412-P05-01	796	2
20	MS01-P01	320	1
21	MS03-P01	320	1
22	X86372-P02	320	1
23	X86373-P01	320	1
24	GS01-003	150	1
25	J60x38-003	15	1
26	J60x38-004	15	1
27	AJ03-P02-05	517	1
28	AJ01-Q01	35	4
29			
30			






OTHERS (ALUM. & G.M.S. PARTS)

ITEM	FAB. DWG NO.	LENGTH (mm)	QTY
46	BP-C08		1
47	600X854		
48	LB-P01		
49			
50	CE-006		
51			
52	PT-GL04-C08		1
53	761X915		
54	PT-GL01-B04		1
55	761X1105		
56	PT-GL05-C02		1
57	597X122		
58	PT-GL01-C08		1
59	761X840		

31			
32			
33			
34			
35			
36			
37			
38			
39			
40			
41			
42			
43			
44			
45			

修改 A B 日期 05.02 05.18	採用工廠 材料颜色 -UCT542919XL-3	地盤 <input checked="" type="checkbox"/>	图纸名称 单元组装图 材料 -			

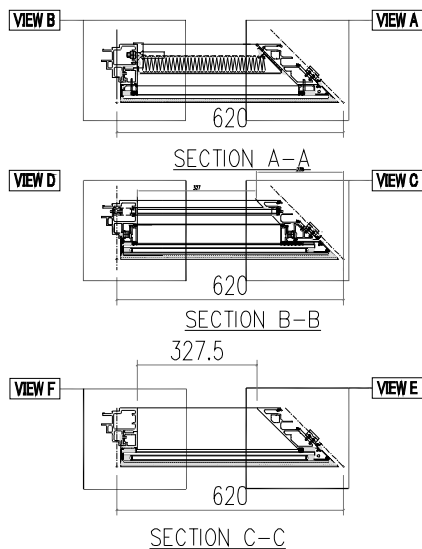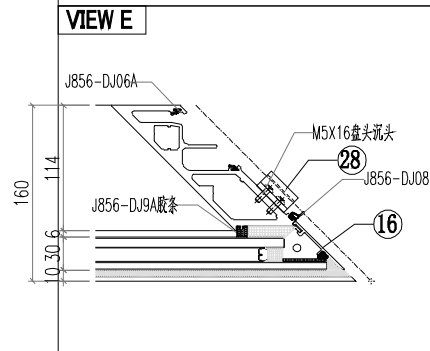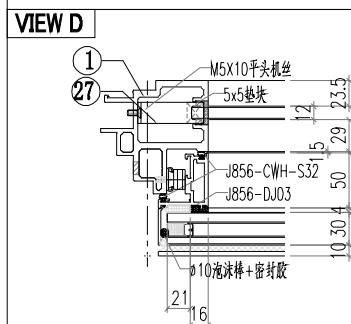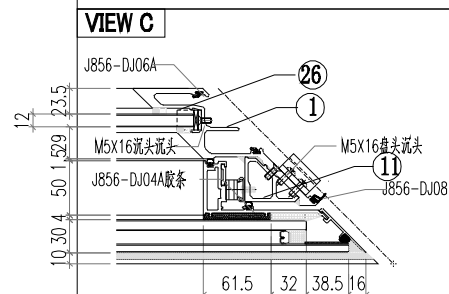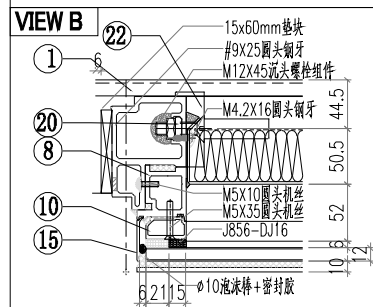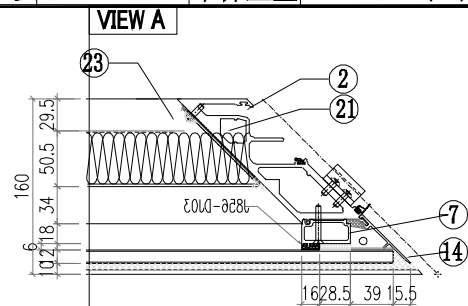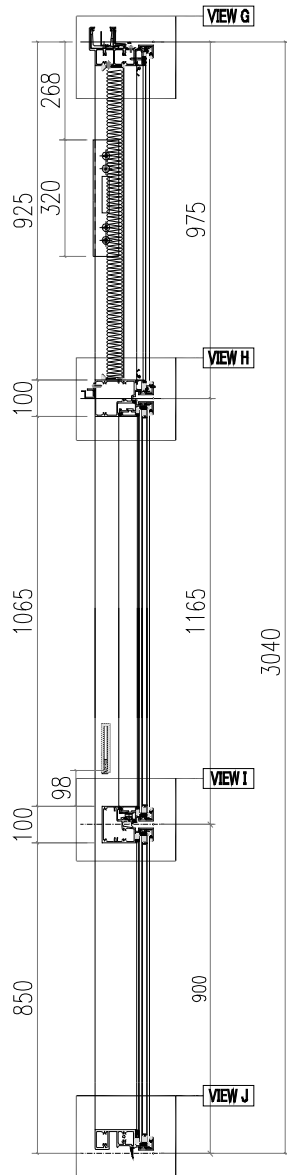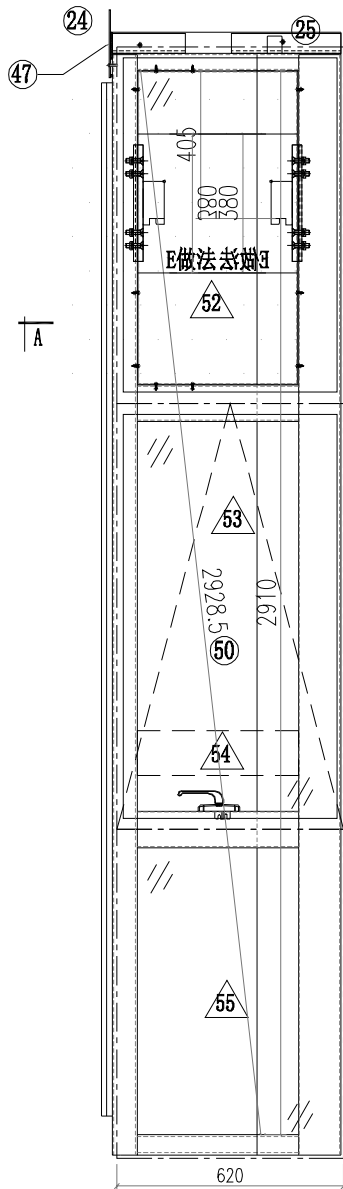

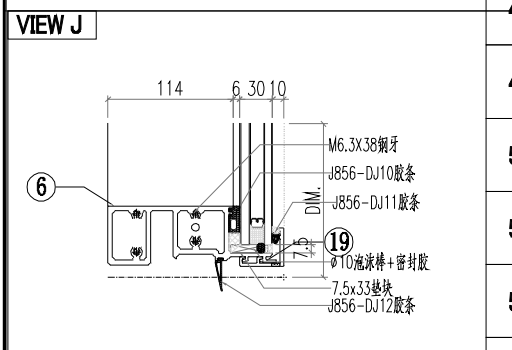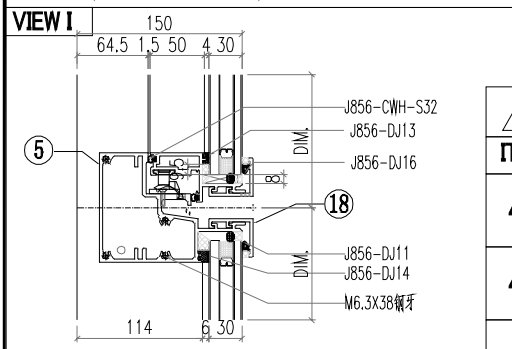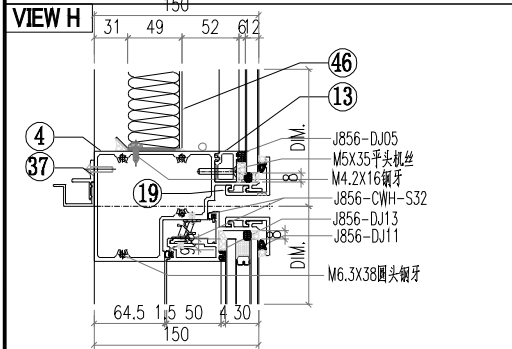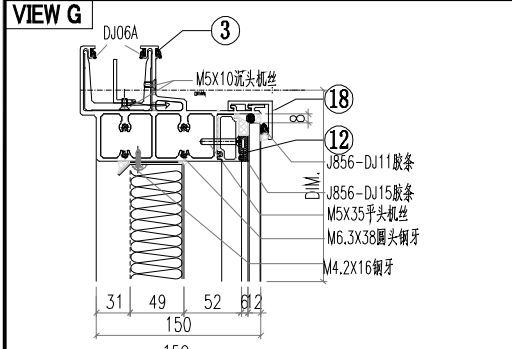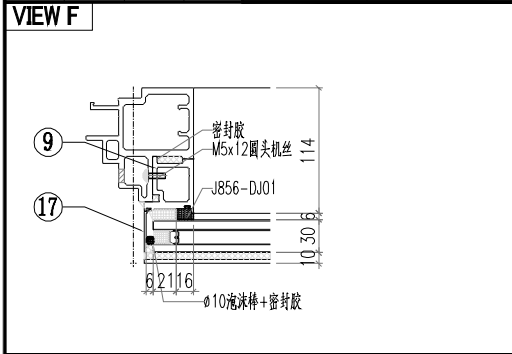

ALUM. EXTRUSION







ITEM	FAB. DWG NO.	LENGTH (mm)	QTY
1	X86367-P03	3007	1
2	AM04B-P01	3007	1
3	AT01-P06-002	627	1
4	AT04-P04-002	582.5	1
5	AT05-P04-002	582.5	1
6	AT02-P05-002	578.5	1
7	X86376-P02	930.5	1
8	AD06-P03	930	1
9	AD06-P01	862	1
10	X86371-P02	930.5	1
11	X86391-P02	1139	1
12	X86374-P01-010	439	1
13	X86375-P01-10	439	1
14	AC04-P03-01	947	1
15	AC01-P01-01	947	1
16	AC04-P04-01	872	1
17	AC01-P02-01	872	1
18	X86412-P02-05	596	2
19	X86412-P03-05	696	2
20	MS01-P01	320	1
21	MS03-P01	320	1
22	X86372-P01	320	1
23	X86373-P02	320	1
24	GS01-002	150	1
25	GS01-004	150	1
26	J60*38-004	15	1
27	J60*38-003	15	1
28	AJ01-Q01	35	4
29			
30			






OTHERS (ALUM. & G.M.S. PARTS)

ITEM	FAB. DWG NO.	LENGTH (mm)	QTY
46	BP-C09		1
47	400X854		1
48			
49			
50	LB-P02		1
51			
52	PT-GL04-C09		1
53	561X915		1
54	PT-GL01-B05		1
55	561X1105		1
	PT-GL05-C03		1
	397X122		1
	PT-GL01-C09		1
	561X840		1

31			
32			
33			
34			
35			
36			
37	AJ03-P01-010	317	1
38			
39			
40	CE-007		
41			
42			
43			
44			
45			

 美特鋁質有限公司 MIDI Aluminium Fabricator Ltd.				工程號 J856 地盘 天榮站	類別 制圖 李傳鵬 復核 練松文 批准 林仁安	物料號 M1 2022-11-26 2022-11-27 2022-11-28	圖號 CW-305 數量 - 單件重量 - (KG)
修改 A B 日期 05.02 05.18	採用工廠 材料颜色 -UCT542919XL-3	地盤 ✓ 图纸名称 单元组装图 材料 -					

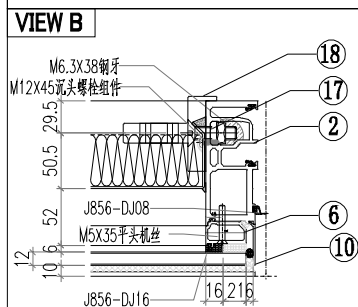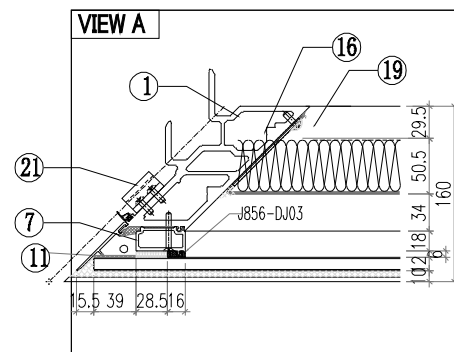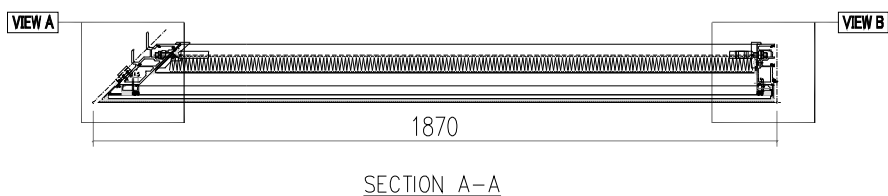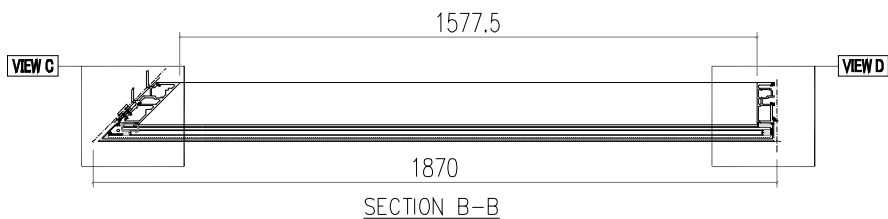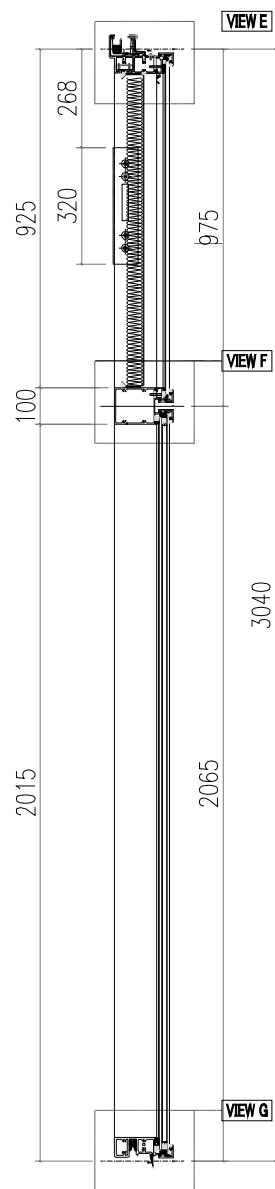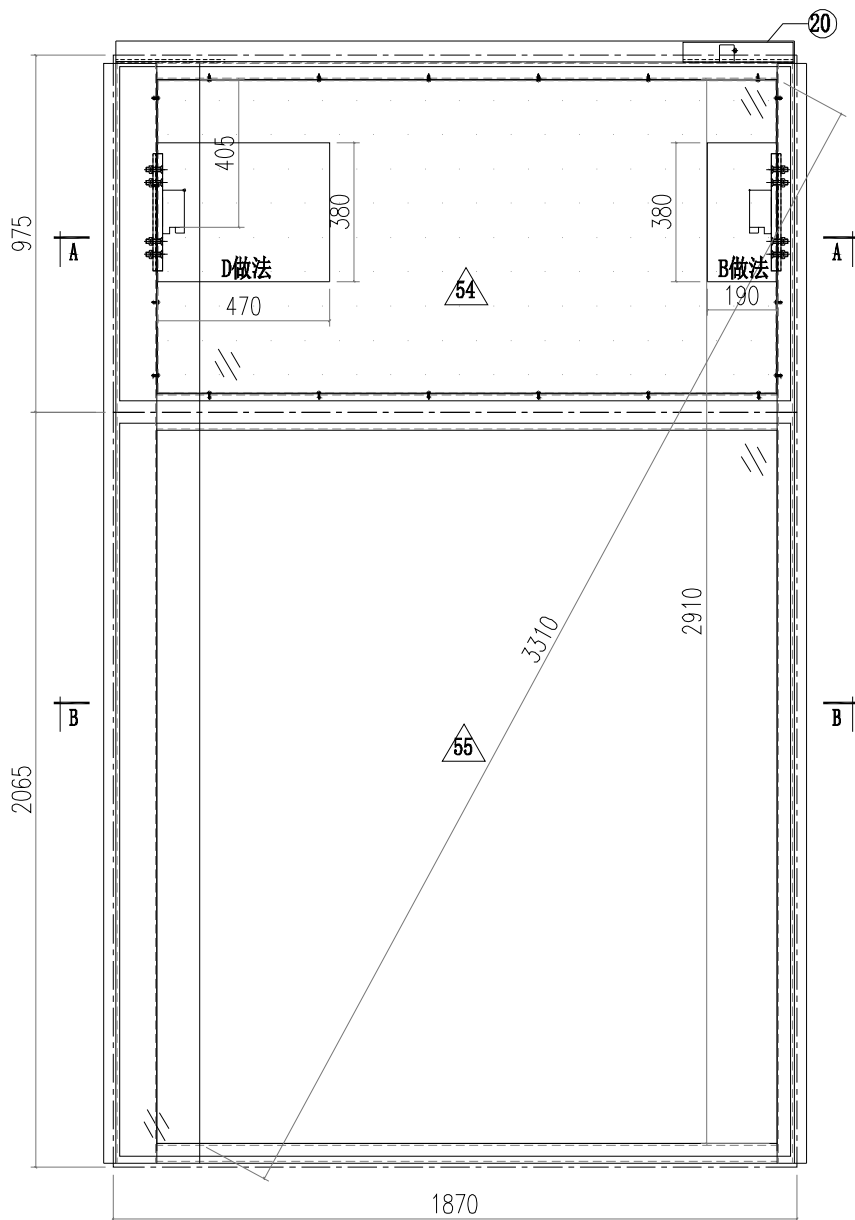

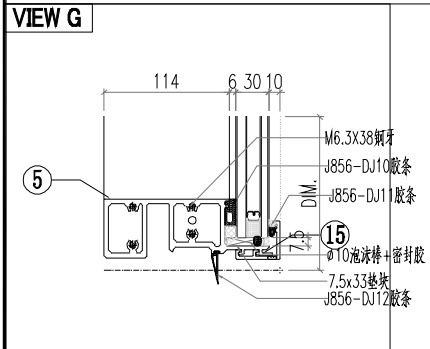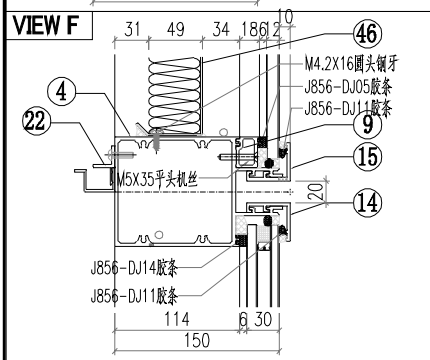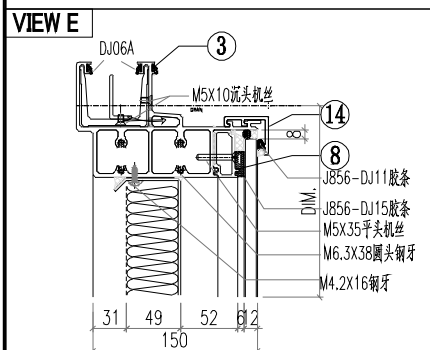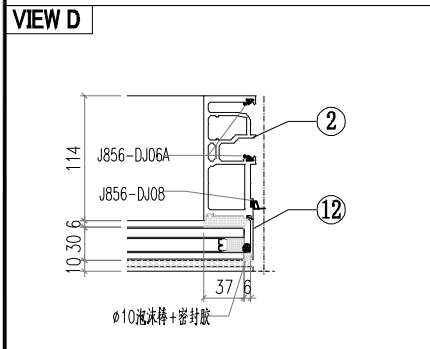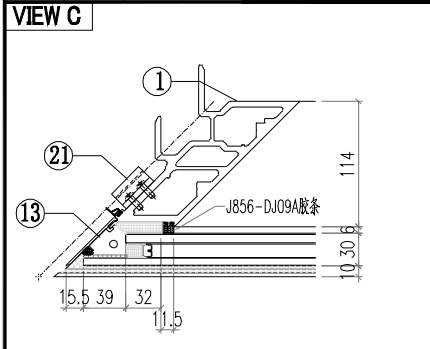











ALUM. EXTRUSION






ITEM	FAB. DWG NO.	LENGTH (mm)	QTY
1	AM03-P02	3007	1
2	AM02-P02	3007	1
3	AT01-P07-002	1841.5	1
4	AT03-P03-001	1829.5	1
5	AT02-P04-001	1828.5	1
6	X86371-P01	930.5	1
7	X86376-P01	930.5	1
8	X86374-P02-02	1689	1
9	X86375-P02-02	1689	1
10	AC01-P01R-1	947	1
11	AC04-P01-01	947	1
12	AC01-P02R-2	2037	1
13	AC04-P02-02	2037	1
14	X86412-P04-02	1846	2
15	X86412-P05-02	1846	2
16	MS01-P01	320	1
17	MS02-P01	320	1
18	X86372-P02	320	1
19	X86373-P01	320	1
20	GS01-001	300	1
21	AJ01-001	35	4
22	AJ03-P02-02	1567	1
23			
24			
46	BP-C02		1
47	1650X854		
48			
49			
50			
51			
52			
53			
54	PT-GL04-C10		1
	1811X915		
55	PT-GL01-C10		1
	1811X2005		

OTHERS (ALUM. & G.M.S. PARTS)

ITEM	FAB. DWG NO.	LENGTH (mm)	QTY
46	BP-C02		1
	1650X854		
47			
48			
49			
50			
51			
52			
53			
54	PT-GL04-C10		1
	1811X915		
55	PT-GL01-C10		1
	1811X2005		

 美特鋁質有限公司 MIDI Aluminium Fabricator Ltd.		工程號 J856 地盘 天榮站 图纸名称 单元组装图 材料 -	類別 制圖 李傳鵬 復核 練松文 批准 林仁安	物料號 M1 圖號 CW-306 數量 - 單件重量 - (KG)
修改 A 日期 05.18	採用工廠 地盤 <input checked="" type="checkbox"/> 材料颜色 -UCT542919XL-3			

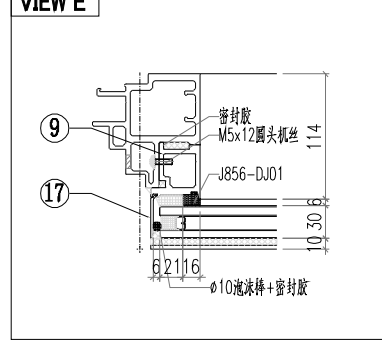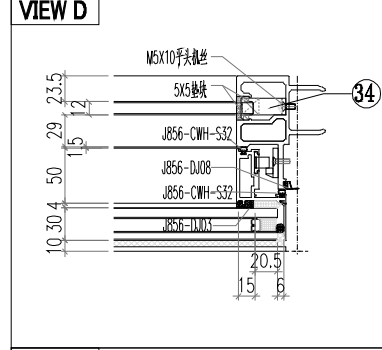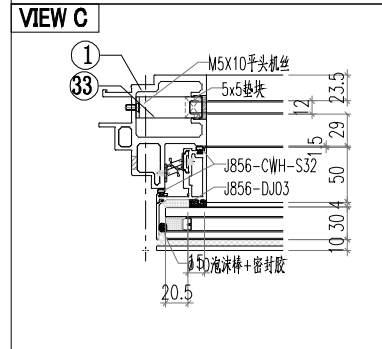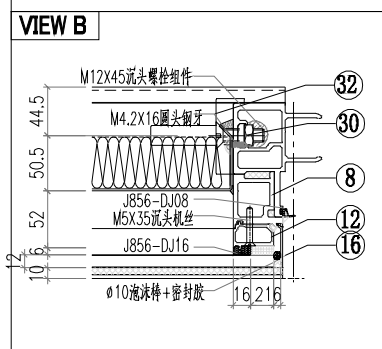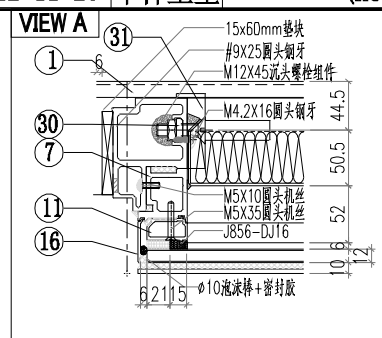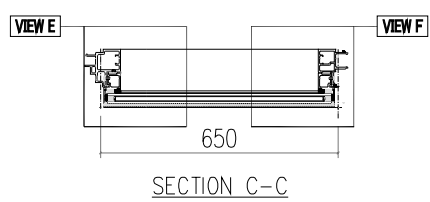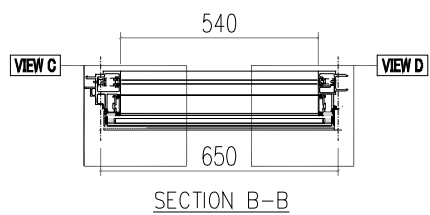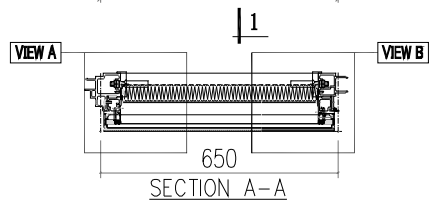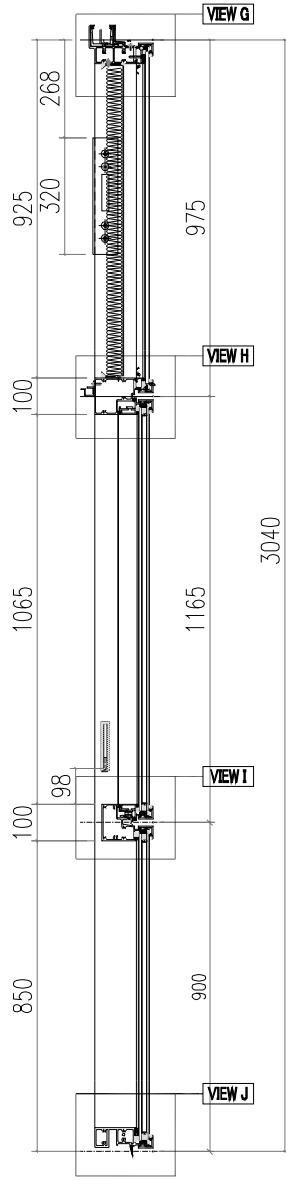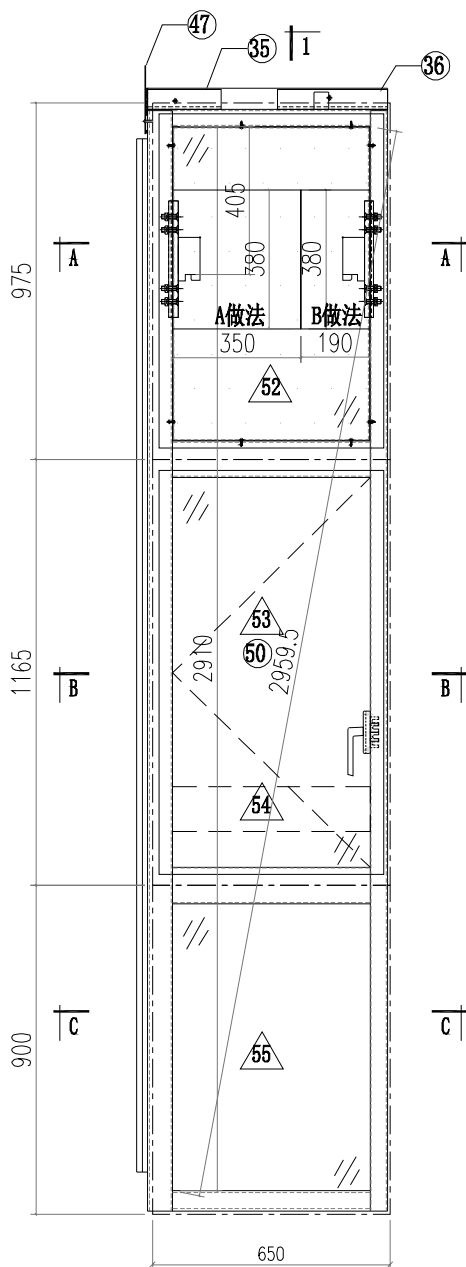

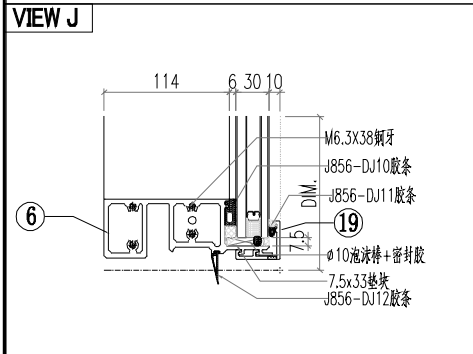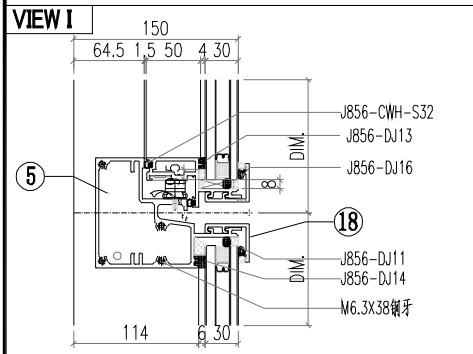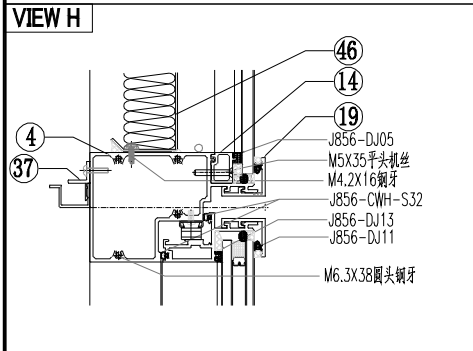
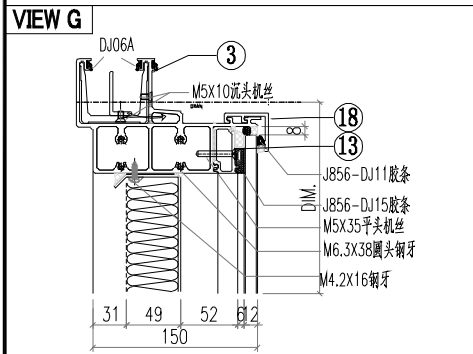
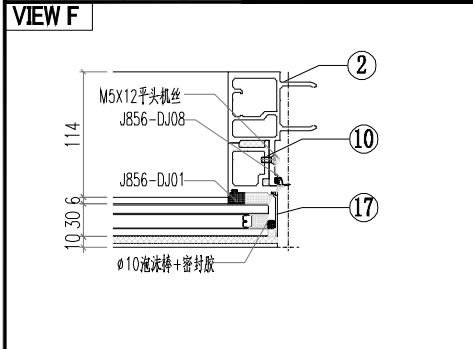


ALUM. EXTRUSION








ITEM	FAB. DWG NO.	LENGTH (mm)	QTY
1	X86367-P01	3007	1
2	X86364-P01	3007	1
3	AT01-P02-001	670.5	1
4	AT04-P01-001	630	1
5	AT05-P01-001	630	1
6	AT02-P01-001	624	1
7	AD06-P03	930	1
8	AD06-P04	930	1
9	AD06-P01	862	1
10	AD06-P02	862	1
11	X86371-P02	930.5	1
12	X86371-P01	930.5	1
13	X86374-P01-01	538	1
14	X86375-P01-01	538	1
15			
16	AC01-P01-01/AC01-P01R-1	947	2
17	AC01-P02-01/AC01-P02R-1	872	2
18	X86412-P01-01	630	2
19	X86412-K01-01	630	2
20			
21			
22			
23			
24			
25			
26			
27			
28			
29			
30	MS01-P01	320	2
31	X86372-P01	320	1
32	X86372-P02	320	1
33	J60*38-003	15	1
34	J60*38-002	15	1
35	GS01-002	150	1
36	GS01-001	300	1
37	AJ03-P01-01	530	1
38			
39			
40			
41			
42			
43			
44			
45			

OTHERS (ALUM. & G.M.S. PARTS)			
ITEM	FAB. DWG NO.	LENGTH (mm)	QTY
46	BP-A01		1
	534X854		
47	LB-P02		1
48			
49			
50	CE-002		
51			
52	PT-GL04-A01		1
	614X915		
53	PT-GL01-B01		1
	614X1105		
54	PT-GL05-A01		1
	570X122		
55	PT-GL01-A01		1
	614X840		

 美特鋁質有限公司 MIDI Aluminium Fabricator Ltd.			工程號 J856 地盘 天榮站	類別 制圖 李傳鵬 復核 練松文 批准 林仁安	物料號 M1 2022-11-26 2022-11-27 2022-11-28	圖號 CW-307 數量 - 單件重量 - (KG)
修改 A 日期 05.18	採用工廠 材料颜色 -UCT542919XL-3	地盤 <input checked="" type="checkbox"/>	图纸名称 单元组装图 材料 -			

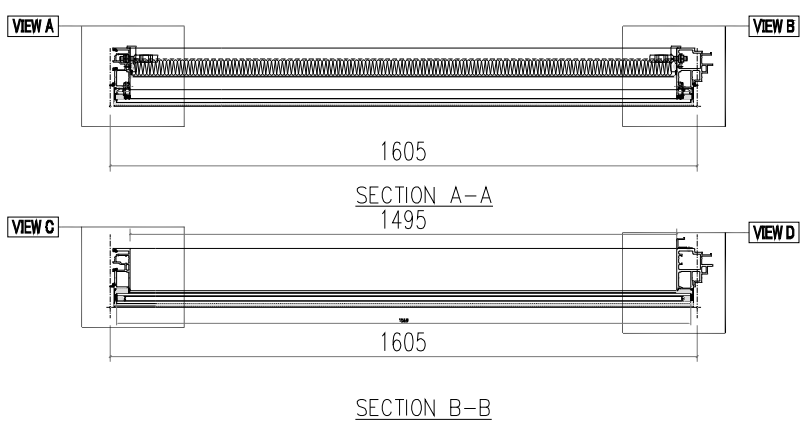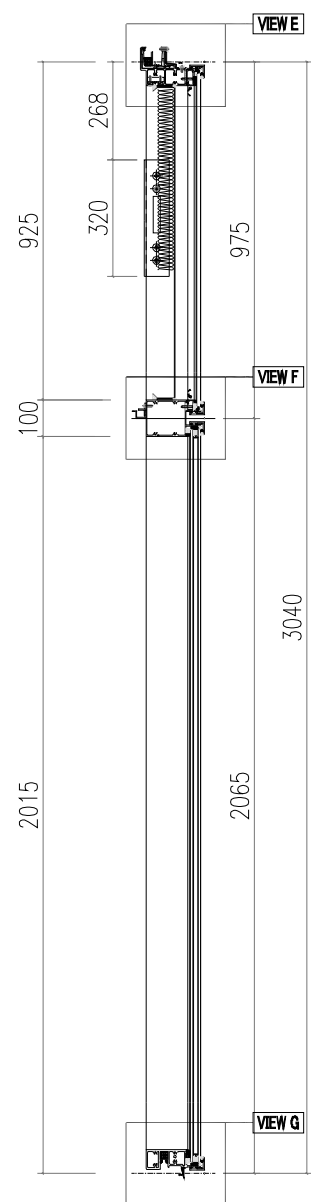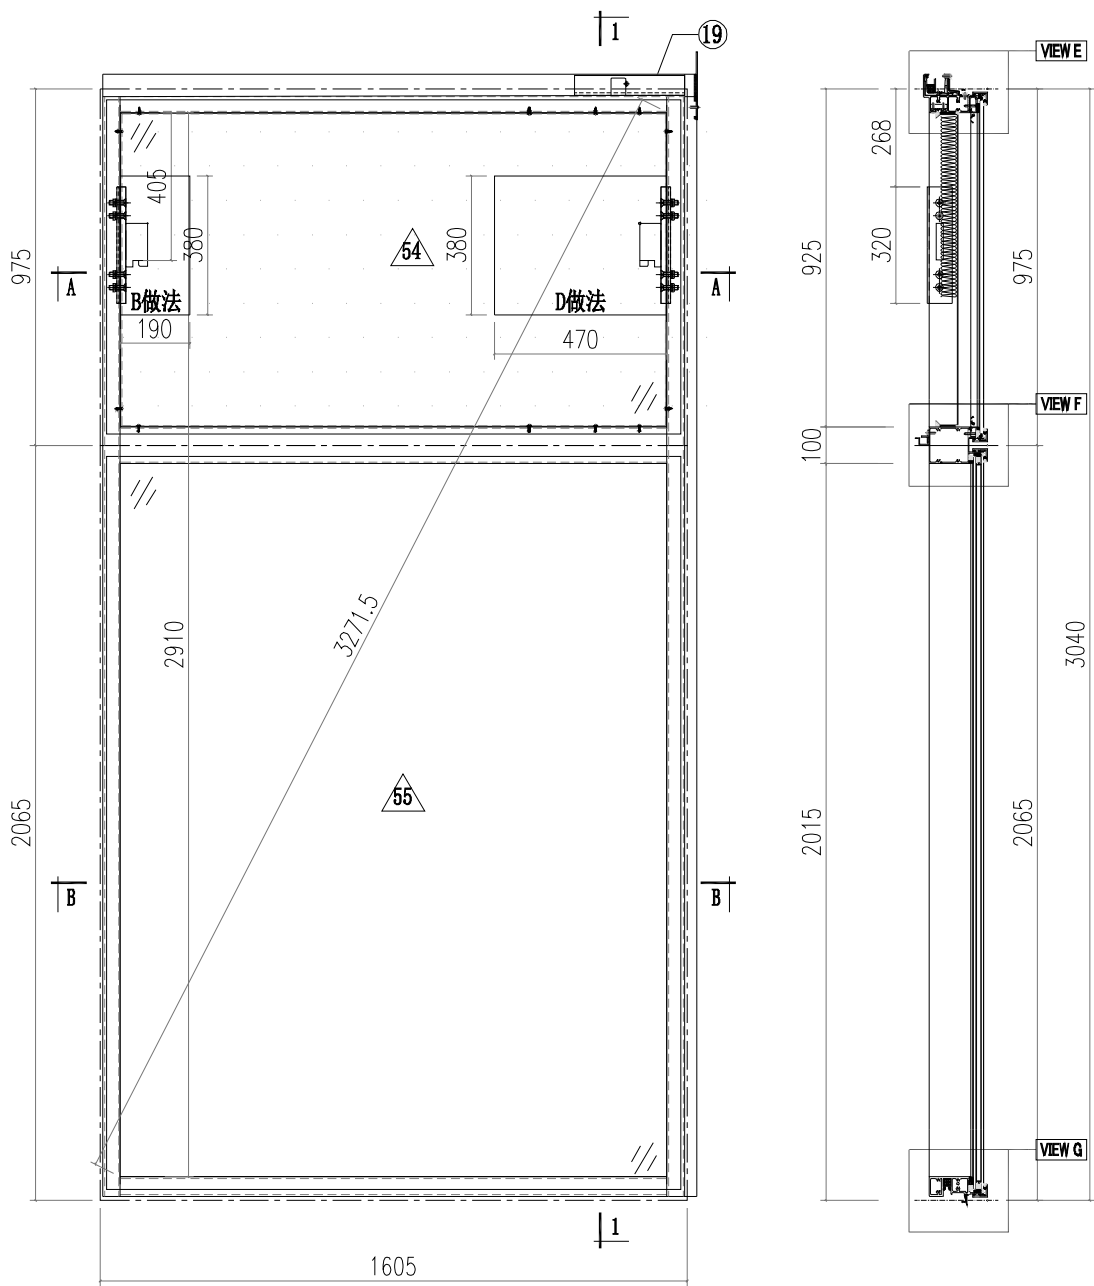


 <b>美特鋁質有限公司</b> MIDI Aluminium Fabricator Ltd.		<b>工程號</b> J856 <b>地盘</b> 天榮站	<b>類別</b> <b>制圖</b> 李傳鵬 <b>復核</b> 練松文 <b>批准</b> 林仁安	<b>物料號</b> M1 2022-11-26 2022-11-27 2022-11-28	<b>圖號</b> CW-307 <b>數量</b> - <b>單件重量</b> - (KG)
<b>修改日期</b> <b>採用工廠</b> <b>材料顏色</b> - UCT542919XL-3	<b>地盘</b> ✓ <b>图纸名称</b> 单元组装图 <b>材料</b> -				

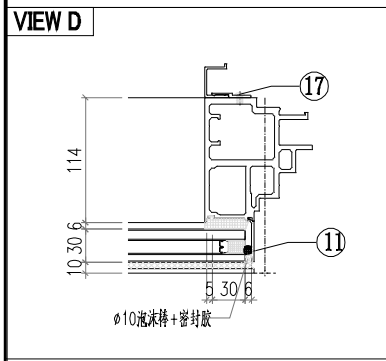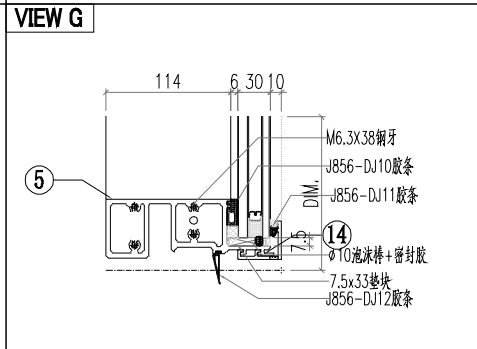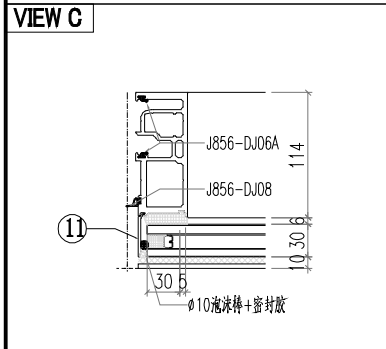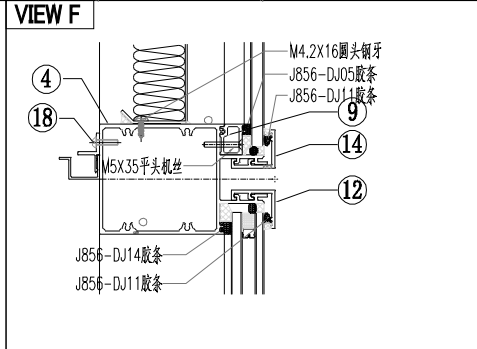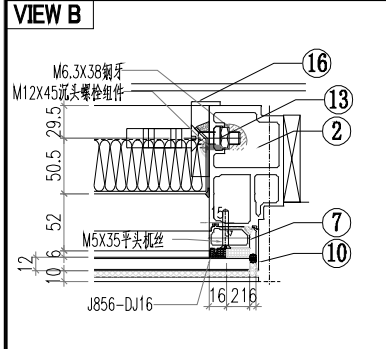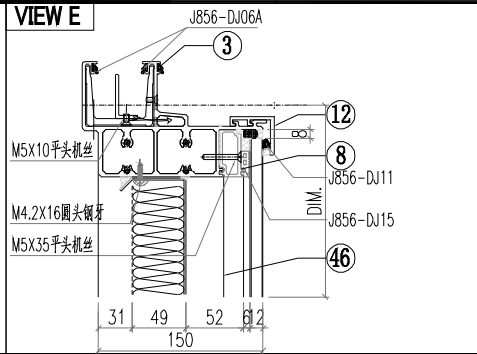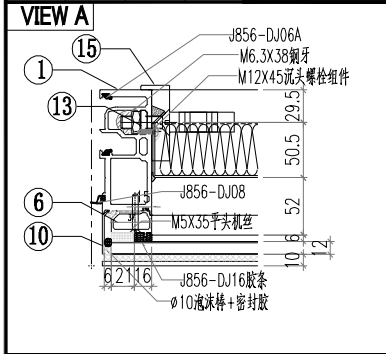









ALUM. EXTRUSION			
ITEM	FAB. DWG NO.	LENGTH (mm)	QTY
1	AM02-P01	3007	1
2	AM06-P01	3007	1
3	AT01-P03-005	1625.5	1
4	AT03-P01-006	1579	1
5	AT02-P02-006	1579	1
6	X86371-P02	930.5	1
7	X86371-P01	930.5	1
8	X86374-P01-011	1493	1
9	X86375-P01-011	1493	1
10	AC01-P01-01/AC01-P01R-1	947	2
11	AC01-P02-02/AC01-P02R-2	2037	2
12	X86412-P01-06	1585	2
13	MS01-P01	320	2
14	X86412-K01-06	1585	2
15	X86372-P01	320	1
16	X86372-P02	320	1
17	AJ04-P01	1950	1
18	AJ03-P01-11	1485	1
19	GS01-003	150	1
20			
21			
OTHERS (ALUM. & G.M.S. PARTS)			
ITEM	FAB. DWG NO.	LENGTH (mm)	QTY
46	BP-A06 1489X854		1
47	LB-P01		1
48			
49			
50			
51			
52			
53			
54	PT-GL04-A06 1569X915		1
55	PT-GL01-A06 1569X2005		1

 美特鋁質有限公司 MIDI Aluminium Fabricator Ltd.		工程號 J856 地盘 天榮站	類別 制圖 李傳鵬 復核 練松文 批准 林仁安	物料號 M1 2022-11-26 2022-11-27 2022-11-28	圖號 CW-308 數量 - 單件重量 - (KG)
修改 A 日期 05.18	採用工廠 材料颜色 -UCT542919XL-3	图纸名称 单元组装图 材料 -			

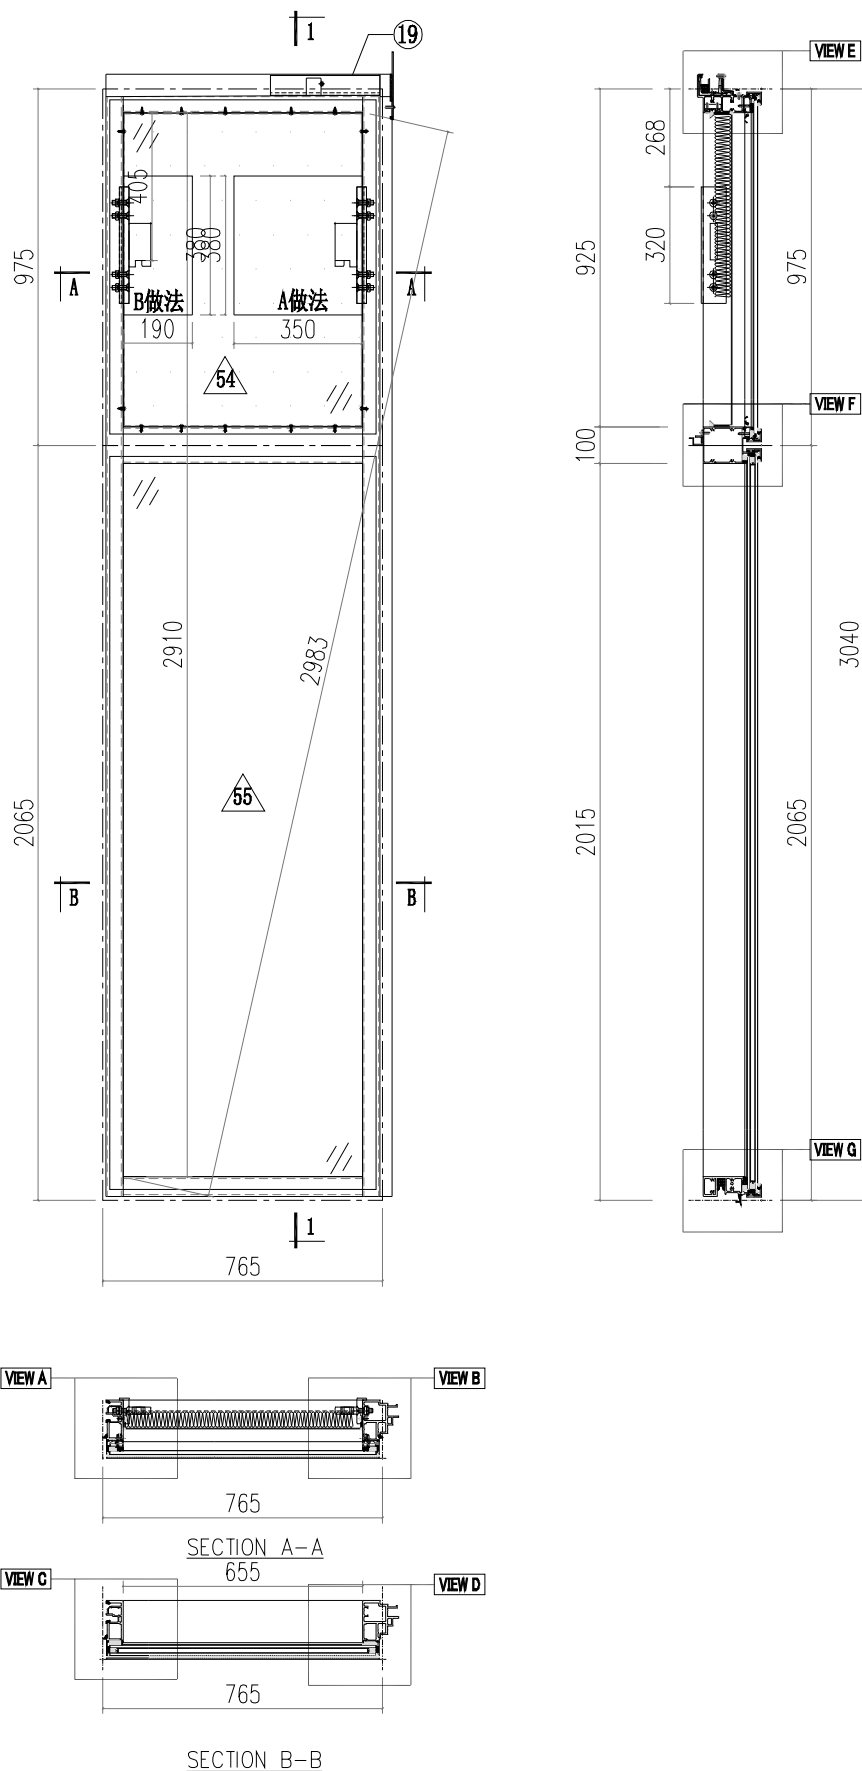










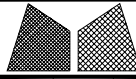
 <b>美特鋁質有限公司</b> MIDI Aluminium Fabricator Ltd.		<b>工程號</b> J856 <b>地盘</b> 天榮站	<b>類別</b> <b>制圖</b> 李傳鵬 <b>復核</b> 練松文 <b>批准</b> 林仁安	<b>物料號</b> M1 2022-11-26 2022-11-27 2022-11-28	<b>圖號</b> CW-308 <b>數量</b> - <b>單件重量</b> - (KG)
<b>修改日期</b> <b>採用工廠</b> <b>材料顏色</b> - UCT542919XL-3	<b>地盘</b> <input checked="" type="checkbox"/>	<b>图纸名称</b> 单元组装图 <b>材料</b> -			

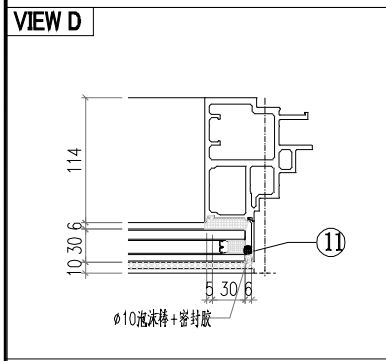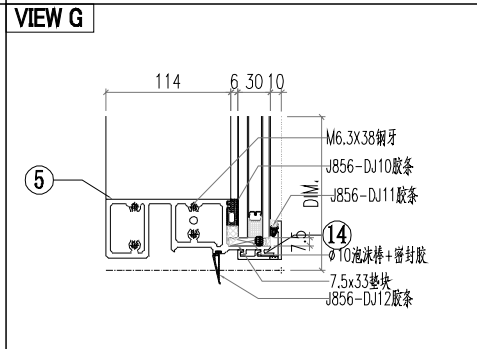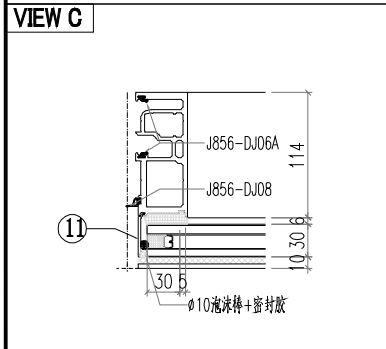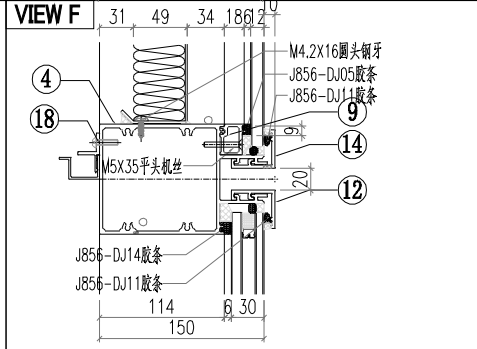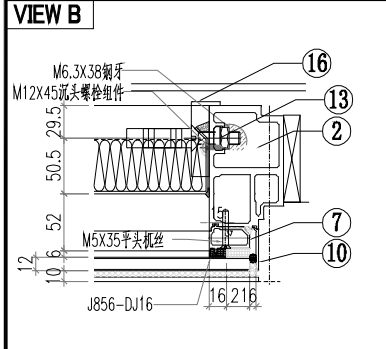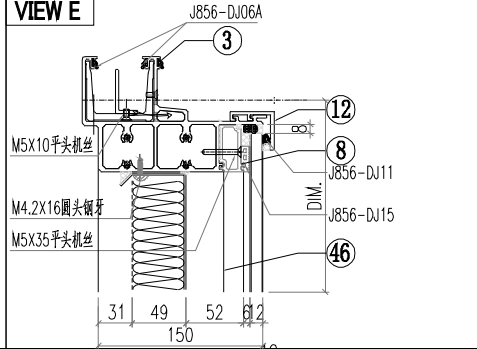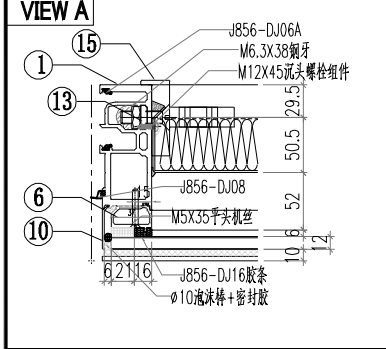

ALUM. EXTRUSION			
ITEM	FAB. DWG NO.	LENGTH (mm)	QTY
1	AM02-P01	3007	1
2	AM06-P03	3007	1
3	AT01-P03-004	785.5	1
4	AT03-P01-005	739	1
5	AT02-P02-005	739	1
6	X86371-P02	930.5	1
7	X86371-P01	930.5	1
8	X86374-P01-012	653	1
9	X86375-P01-012	653	1
10	AC01-P01-01/AC01-P01R-1	947	2
11	AC01-P02-02/AC01-P02R-2	2037	2
12	X86412-P01-07	745	2
13	MS01-P01	320	2
14	X86412-K01-07	745	2
15	X86372-P01	320	1
16	X86372-P02	320	1
17			
18	AJ03-P01-12	645	1
19	GS01-003	150	1
20			
21			
OTHERS (ALUM. & G.M.S. PARTS)			
ITEM	FAB. DWG NO.	LENGTH (mm)	QTY
46	BP-A07		1
	649X854		
47	LB-P01		1
48			
49			
50			
51			
52			
53			
54	PT-GL04-A07		1
	729X915		
55	PT-GL01-A07		1
	729X2005		

 美特鋁質有限公司 MIDI Aluminium Fabricator Ltd.		工程號 J856 地盘 天榮站	類別 制圖 李傳鵬 復核 練松文 批准 林仁安	物料號 M1 圖號 CW-306M 數量 - 單件重量 - (KG)
修改 A 日期 05.18	採用工廠 材料颜色 -UCT542919XL-3	图纸名称 单元组装图 材料 -		

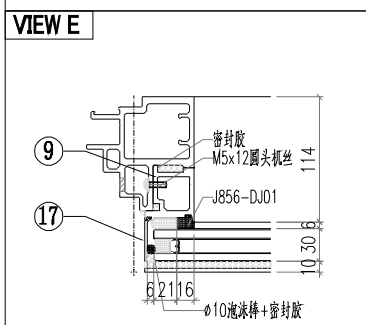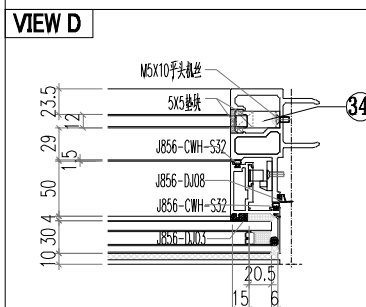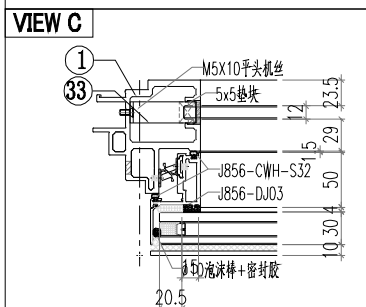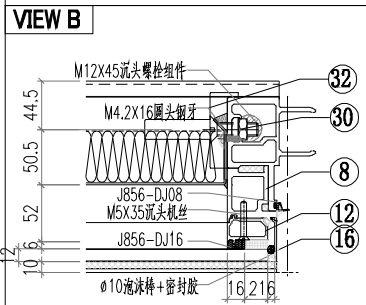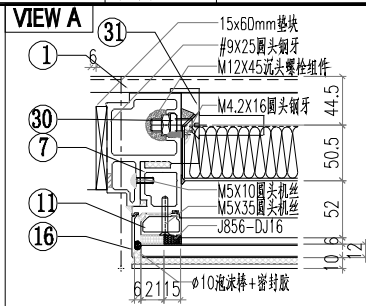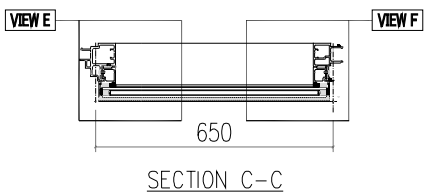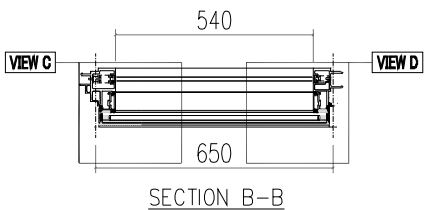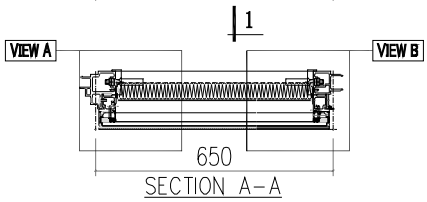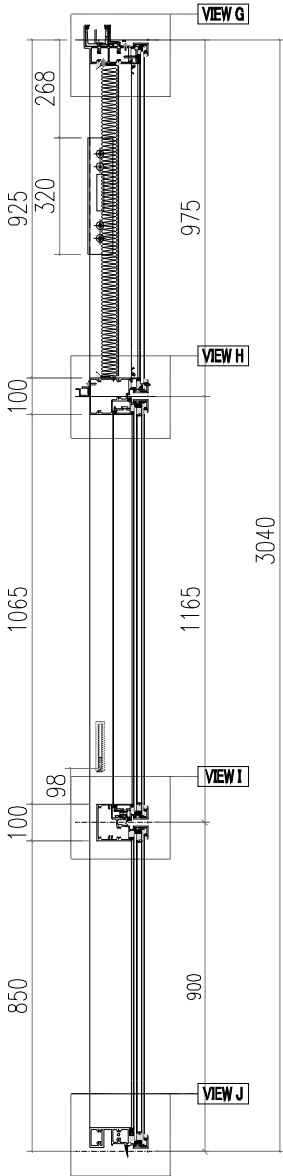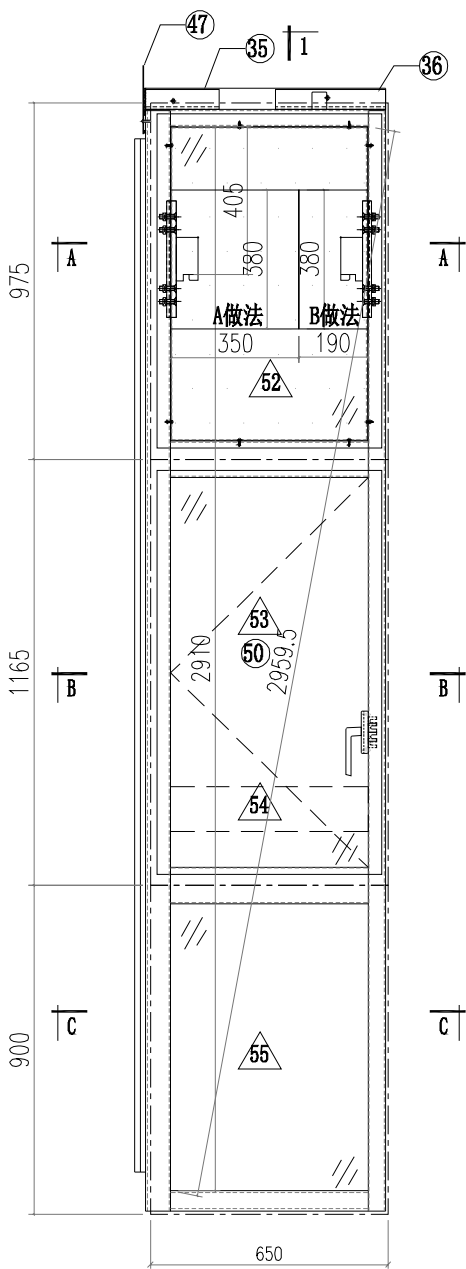






修改  
日期

採用工廠  
材料颜色 - UCT542919XL-3

图纸名称 单元组装图  
材料 -

復核 練松文  
批准 林仁安

數量 -  
單件重量 - (KG)

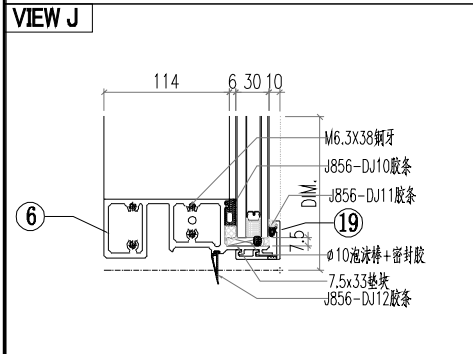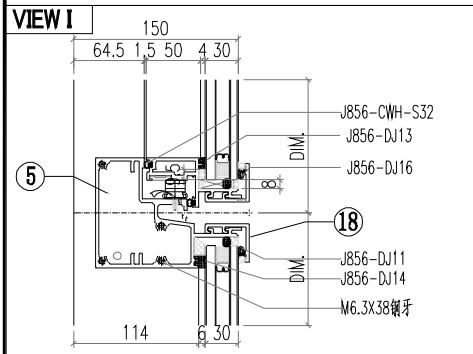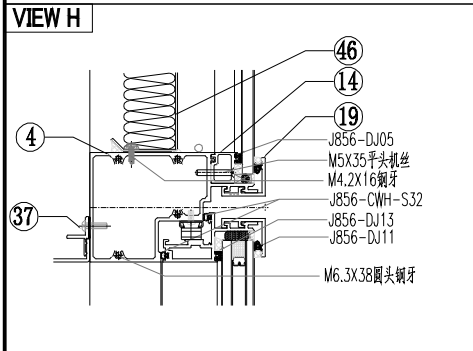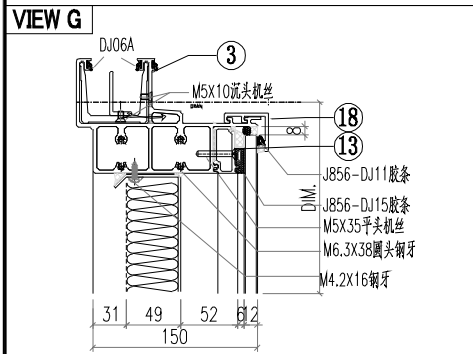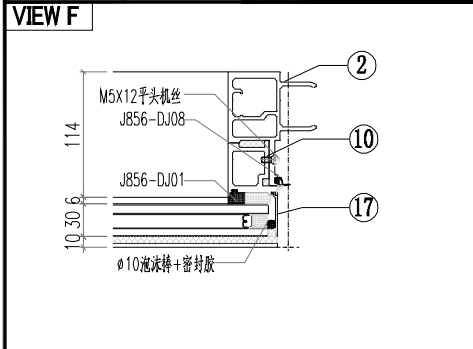




ALUM. EXTRUSION

ITEM	FAB. DWG NO.	LENGTH (mm)	QTY
1	X86367-P01	3007	1
2	X86364-P01	3007	1
3	AT01-P02-001	670.5	1
4	AT04-P06-001	630	1
5	AT05-P01-001	630	1
6	AT02-P01-001	624	1
7	AD06-P03	930	1
8	AD06-P04	930	1
9	AD06-P01	862	1
10	AD06-P02	862	1
11	X86371-P02	930.5	1
12	X86371-P01	930.5	1
13	X86374-P01-01	538	1
14	X86375-P01-01	538	1
15			
16	AC01-P01-D1/AC01-P01R-1	947	2
17	AC01-P02-D1/AC01-P02R-1	872	2
18	X86412-P01-01	630	2
19	X86412-K01-01	630	2
20			
21			
22			
23			
24			
25			
26			
27			
28			
29			
30	MS01-P01	320	2
31	X86372-P01	320	1
32	X86372-P02	320	1
33	J60*38-003	15	1
34	J60*38-002	15	1
35	GS01-002	150	1
36	GS01-001	300	1
37	AJ03-P01-01	530	1
38			
39			
40			
41			
42			
43			
44			
45			

OTHERS (ALUM. & G.M.S. PARTS)

ITEM	FAB. DWG NO.	LENGTH (mm)	QTY
46	BP-A01		1
	534X854		
47	LB-P02		1
48			
49			
50	CE-002		
51			
52	PT-GL04-A01		1
	614X915		
53	PT-GL01-B01		1
	614X1105		
54	PT-GL05-A01		1
	570X122		
55	PT-GL01-A01		1
	614X840		

 美特鋁質有限公司 MIDI Aluminium Fabricator Ltd.			工程號 J856 地盘 天榮站	類別 制圖 李傳鵬 復核 練松文 批准 林仁安	物料號 M1 2022-11-26 2022-11-27 2022-11-28	圖號 CW-307M 數量 - 單件重量 - (KG)
修改 A 日期 05.18	採用工廠 材料颜色 -UCT542919XL-3	地盤 <input checked="" type="checkbox"/>	图纸名称 单元组装图 材料 -			





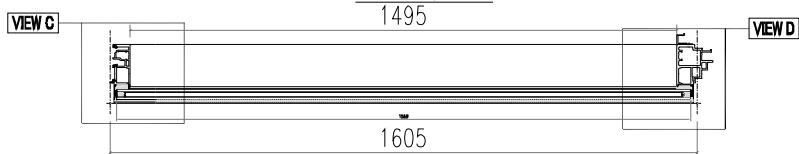
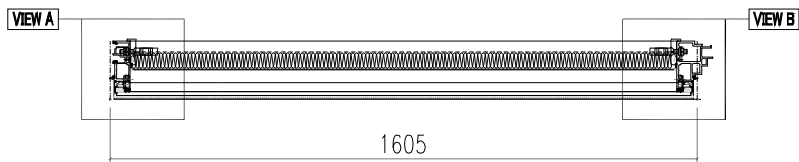
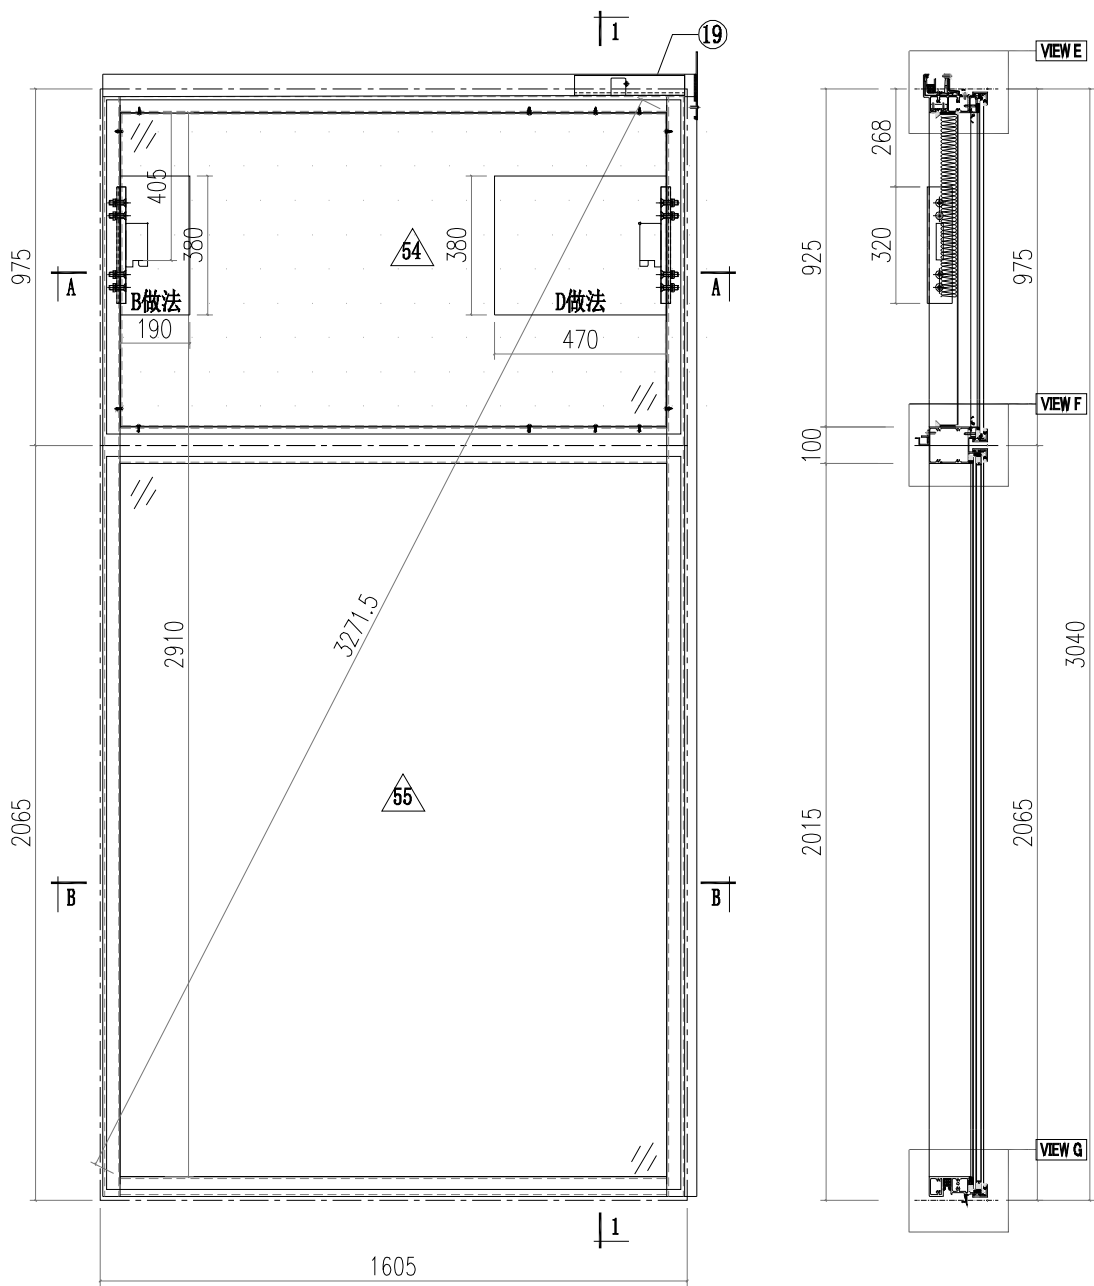





SECTION A-A  
1495

SECTION B-B



 美特鋁質有限公司 MIDI Aluminium Fabricator Ltd.		工程號 J856 地盘 天榮站	類別 制圖 李傳鵬 復核 練松文 批准 林仁安	物料號 M1 圖號 CW-102D 數量 - 單件重量 - (KG)
修改 A 日期 05.18	採用工廠 材料颜色 -UCT542919XL-3	图纸名称 单元组装图 材料 -		

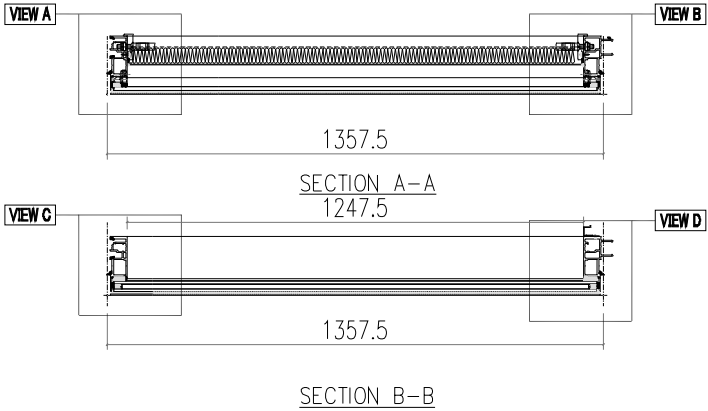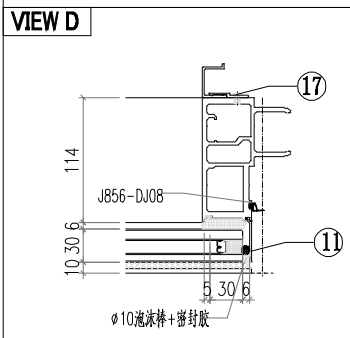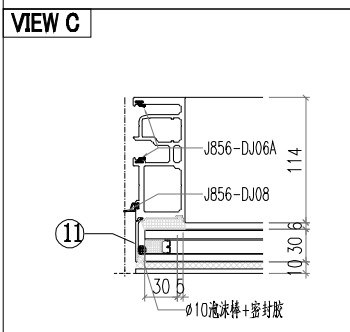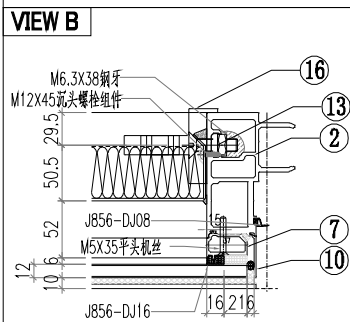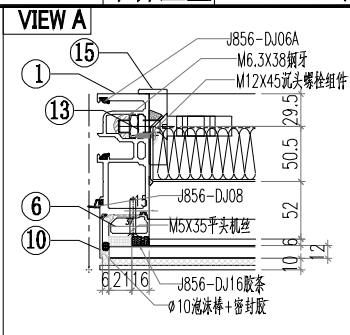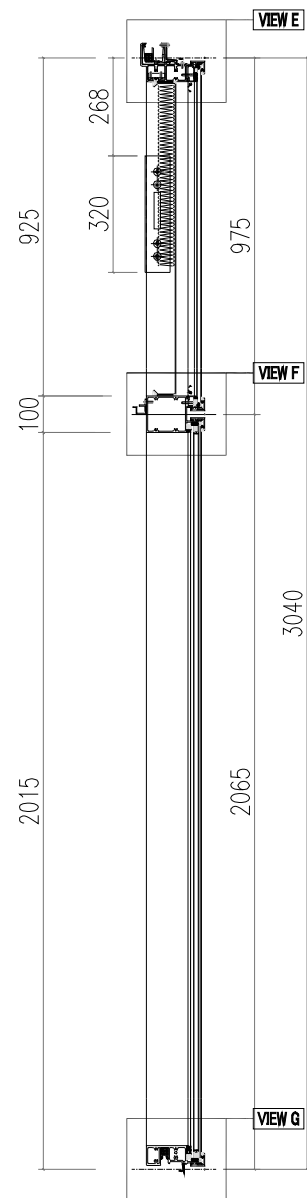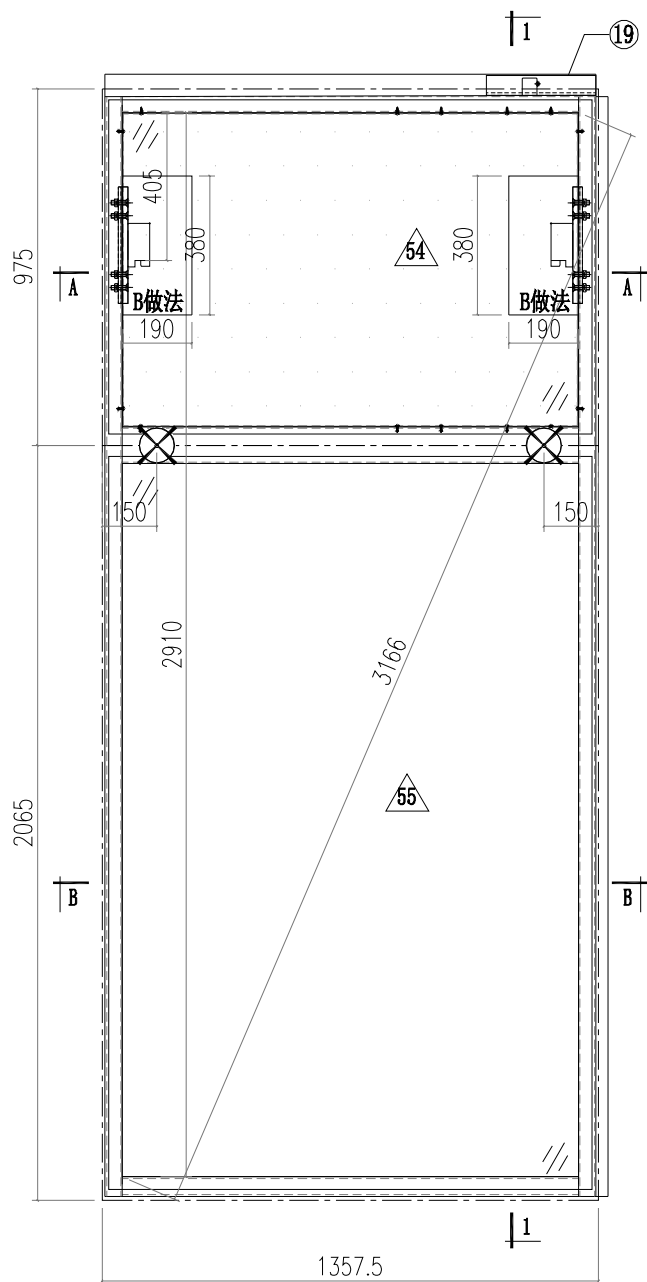

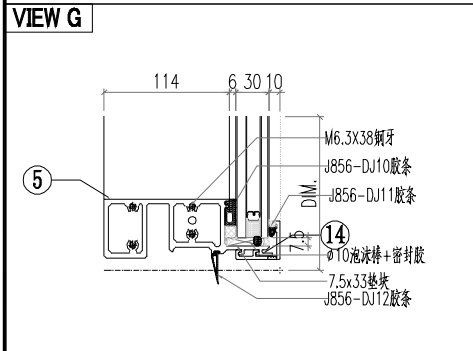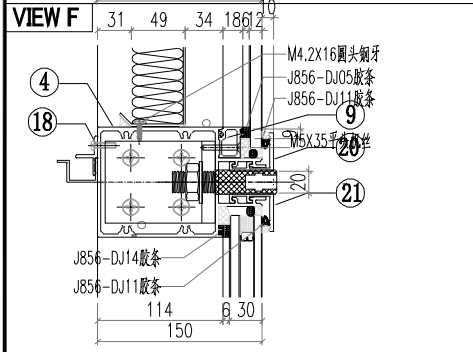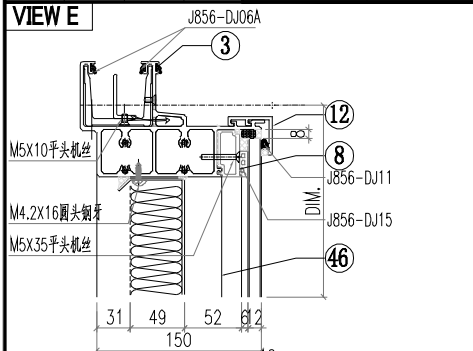

○ALUM. EXTRUSION





ITEM	FAB. DWG NO.	LENGTH (mm)	QTY
1	AM02-D01	3007	1
2	AM01-D01	3007	1
3	AT01-P01-001	1342.5	1
4	AT03-D01-001	1331.5	1
5	AT02-P02-01	1331.5	1
6	X86371-P02	930.5	1
7	X86371-P01	930.5	1
8	X86374-P01-04	1245.5	1
9	X86375-P01-04	1245.5	1
10	AC01-P01-01/AC01-P01R-1	947	2
11	AC01-P02-02/AC01-P02R-2	2037	2
12	X86412-P01-03	1337.5	1
13	MS01-P01	320	2
14	X86412-K01-03	1337.5	1
15	X86372-P01	320	1
16	X86372-P02	320	1
17	AJ04-P01	1950	1
18	AJ03-P01-04	1237.5	1
19	GS01-001	300	1
20	X86412-KD01-02	1337.5	1
21	X86412-D01-02	1337.5	1
22			
23			
24			
25			
26			
27			
28			
29			
30			


△ OTHERS (ALUM. & G.M.S. PARTS)

ITEM	FAB. DWG NO.	LENGTH (mm)	QTY
46	BP-A02		1
	1241.5X854		
47			
48			
49			
50			
51			
52			
53			
54	PT-GL04-A02		1
	1321.5X915		
55	PT-GL01-A02		1
	1321.5X2005		








31			
32			
33			
34			
35			
36			
37			
38			
39			
40			
41			1
42			1
43			
44			
45			

 美特鋁質有限公司 MIDI Aluminium Fabricator Ltd.		工程號 J856 地盘 天榮站	類別 制圖 李傳鵬 復核 練松文 批准 林仁安	物料號 M1 2022-11-26 2022-11-27 2022-11-28	圖號 CW-104D 數量 - 單件重量 - (KG)
修改 A 日期 05.18	採用工廠 材料颜色 -UCT542919XL-3	地盤 <input checked="" type="checkbox"/>	图纸名称 单元组装图 材料 -		


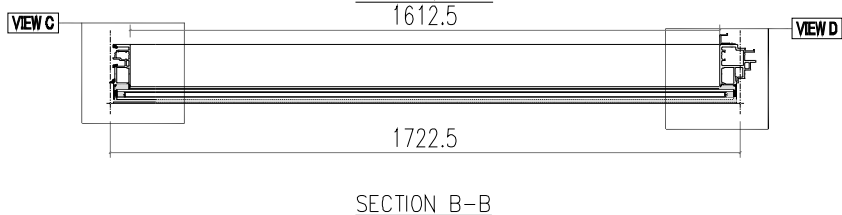
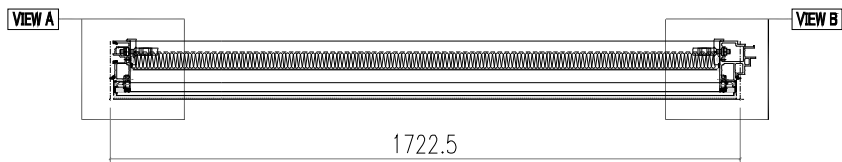
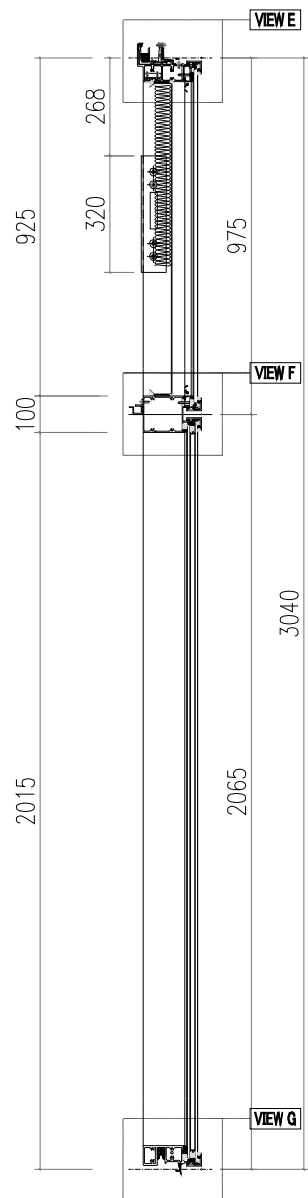
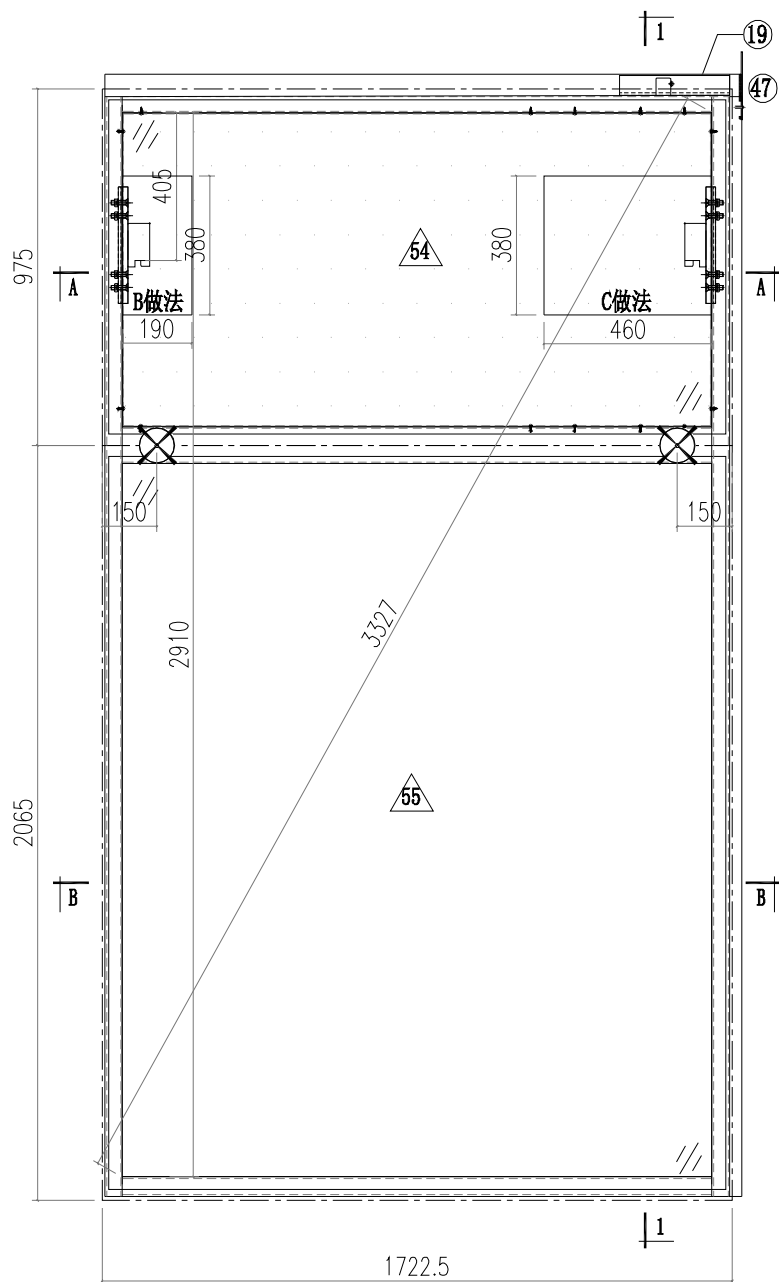






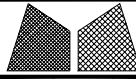
 <b>美特鋁質有限公司</b> MIDI Aluminium Fabricator Ltd.		<b>工程號</b> J856 <b>地盘</b> 天榮站	<b>類別</b> <b>制圖</b> 李傳鵬 <b>復核</b> 練松文 <b>批准</b> 林仁安	<b>物料號</b> M1 2022-11-26 2022-11-27 2022-11-28	<b>圖號</b> CW-104D <b>數量</b> - <b>單件重量</b> - (KG)
<b>修改日期</b> <b>採用工廠</b> <b>材料颜色</b> -UCT542919XL-3	<b>地盘</b> ✓ <b>图纸名称</b> 单元组装图 <b>材料</b> -				

<b>VIEW A</b> 	<b>VIEW E</b> 	<b>ALUM. EXTRUSION</b> <table border="1"> <thead> <tr> <th>ITEM</th> <th>FAB. DWG NO.</th> <th>LENGTH (mm)</th> <th>QTY</th> </tr> </thead> <tbody> <tr><td>1</td><td>AM02-D01</td><td>3007</td><td>1</td></tr> <tr><td>2</td><td>AM06-D01</td><td>3007</td><td>1</td></tr> <tr><td>3</td><td>AT01-P03-001</td><td>1743</td><td>1</td></tr> <tr><td>4</td><td>AT03-D01-002</td><td>1696.5</td><td>1</td></tr> <tr><td>5</td><td>AT02-P02-002</td><td>1696.5</td><td>1</td></tr> <tr><td>6</td><td>X86371-P02</td><td>930.5</td><td>1</td></tr> <tr><td>7</td><td>X86371-P01</td><td>930.5</td><td>1</td></tr> <tr><td>8</td><td>X86374-P01-05</td><td>1610.5</td><td>1</td></tr> <tr><td>9</td><td>X86375-P01-05</td><td>1610.5</td><td>1</td></tr> <tr><td>10</td><td>AC01-P01-01/AC01-P01R-1</td><td>947</td><td>2</td></tr> <tr><td>11</td><td>AC01-P02-02/AC01-P02R-2</td><td>2037</td><td>2</td></tr> <tr><td>12</td><td>X86412-P01-04</td><td>1702.5</td><td>1</td></tr> <tr><td>13</td><td>MS01-P01</td><td>320</td><td>2</td></tr> <tr><td>14</td><td>X86412-K01-04</td><td>1702.5</td><td>1</td></tr> <tr><td>15</td><td>X86372-P01</td><td>320</td><td>1</td></tr> <tr><td>16</td><td>X86372-P02</td><td>320</td><td>1</td></tr> <tr><td>17</td><td>AJ04-P01</td><td>1950</td><td>1</td></tr> <tr><td>18</td><td>AJ03-P01-05</td><td>1602.5</td><td>1</td></tr> <tr><td>19</td><td>GS01-003</td><td>150</td><td>1</td></tr> <tr><td>20</td><td>X86412-KD01-03</td><td>1702.5</td><td>1</td></tr> <tr><td>21</td><td>X86412-D01-03</td><td>1702.5</td><td>1</td></tr> <tr><td>22</td><td></td><td></td><td></td></tr> <tr><td>23</td><td></td><td></td><td></td></tr> <tr><td>24</td><td></td><td></td><td></td></tr> <tr><td>25</td><td></td><td></td><td></td></tr> <tr><td>26</td><td></td><td></td><td></td></tr> <tr><td>27</td><td></td><td></td><td></td></tr> <tr><td>28</td><td></td><td></td><td></td></tr> <tr><td>29</td><td></td><td></td><td></td></tr> <tr><td>30</td><td></td><td></td><td></td></tr> <tr><td>31</td><td></td><td></td><td></td></tr> <tr><td>32</td><td></td><td></td><td></td></tr> <tr><td>33</td><td></td><td></td><td></td></tr> <tr><td>34</td><td></td><td></td><td></td></tr> <tr><td>35</td><td></td><td></td><td></td></tr> <tr><td>36</td><td></td><td></td><td></td></tr> <tr><td>37</td><td></td><td></td><td></td></tr> <tr><td>38</td><td></td><td></td><td></td></tr> <tr><td>39</td><td></td><td></td><td></td></tr> <tr><td>40</td><td></td><td></td><td></td></tr> <tr><td>41</td><td></td><td></td><td></td></tr> <tr><td>42</td><td></td><td></td><td></td></tr> <tr><td>43</td><td></td><td></td><td></td></tr> <tr><td>44</td><td></td><td></td><td></td></tr> <tr><td>45</td><td></td><td></td><td></td></tr> <tr><td>46</td><td>BP-A03</td><td></td><td>1</td></tr> <tr><td></td><td>1606.5X854</td><td></td><td></td></tr> <tr><td>47</td><td>LB-P01</td><td></td><td>1</td></tr> <tr><td>48</td><td></td><td></td><td></td></tr> <tr><td>49</td><td></td><td></td><td></td></tr> <tr><td>50</td><td></td><td></td><td></td></tr> <tr><td>51</td><td></td><td></td><td></td></tr> <tr><td>52</td><td></td><td></td><td></td></tr> <tr><td>53</td><td></td><td></td><td></td></tr> <tr><td>54</td><td>PT-GL04-A03</td><td></td><td>1</td></tr> <tr><td></td><td>1686.5X915</td><td></td><td></td></tr> <tr><td>55</td><td>PT-GL01-A03</td><td></td><td>1</td></tr> <tr><td></td><td>1686.5X2005</td><td></td><td></td></tr>
<b>VIEW B</b> 	<b>VIEW F</b> 	
<b>VIEW C</b> 	<b>VIEW G</b> 	
<b>VIEW D</b> 	

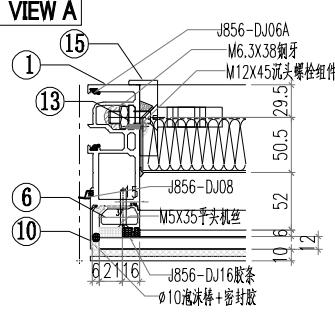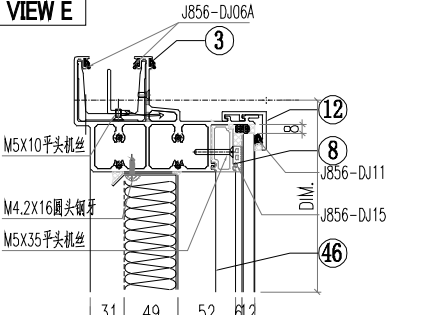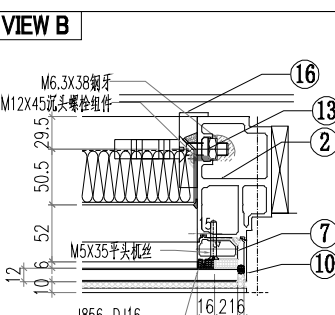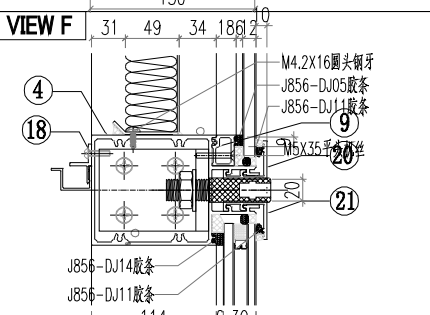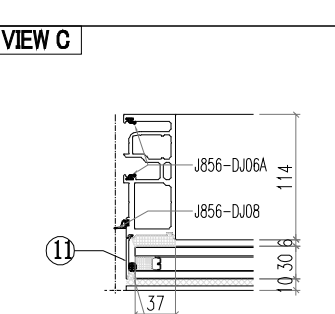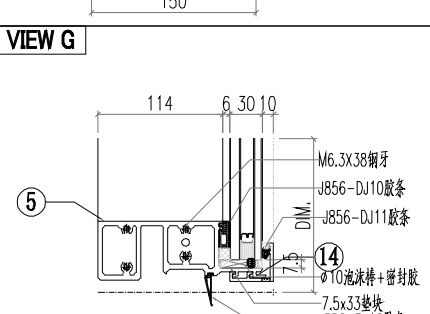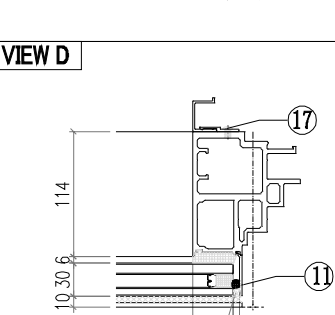 美特鋁質有限公司 MIDI Aluminium Fabricator Ltd.				工程號 J856 地盘 天榮站	類別 制圖 李傳鵬 復核 練松文 批准 林仁安	物料號 M1 圖號 CW-106D 數量 - 單件重量 - (KG)
修改 A B 日期 05.02 05.18	採用工廠 材料颜色 -UCT542919XL-3	地盤 <input checked="" type="checkbox"/>	图纸名称 单元组装图 材料 -			



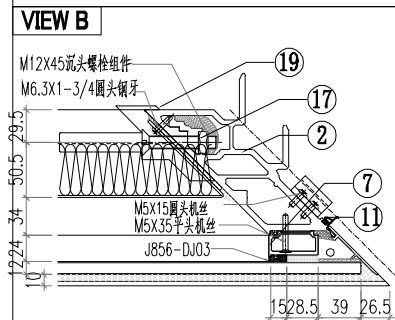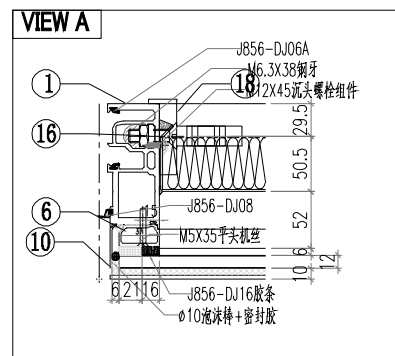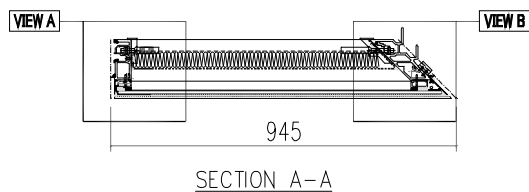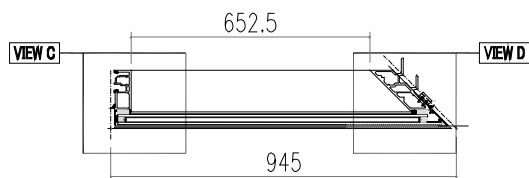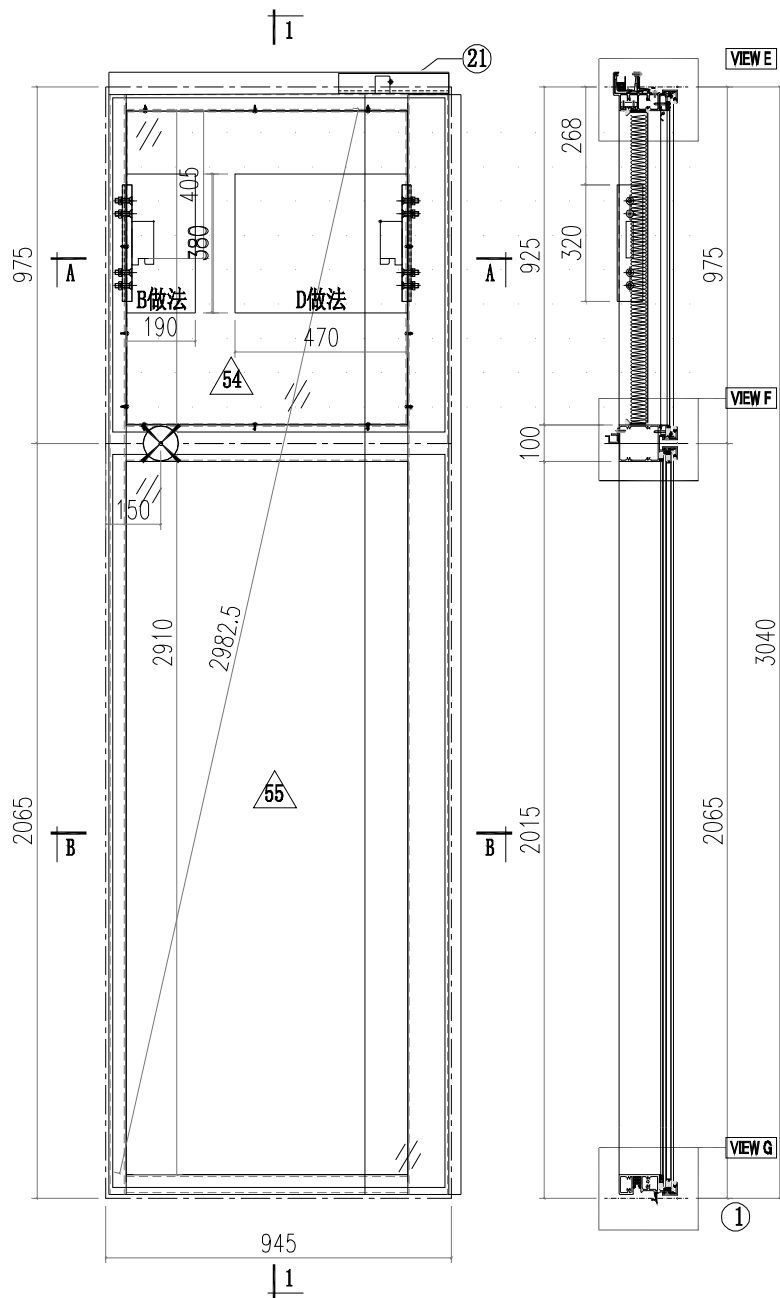


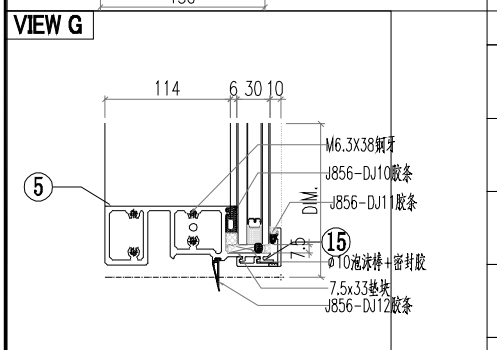
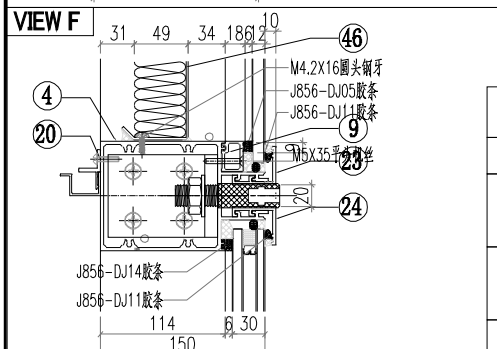
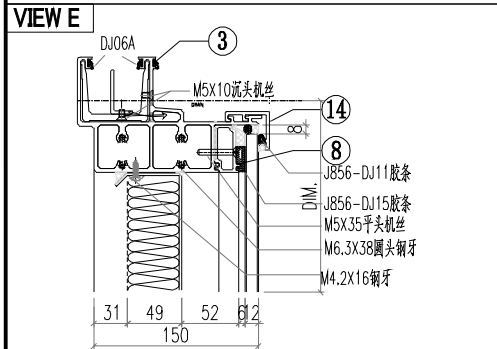
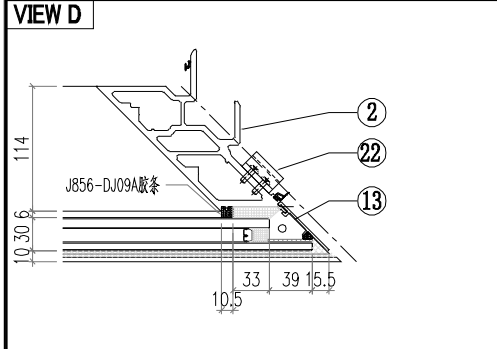
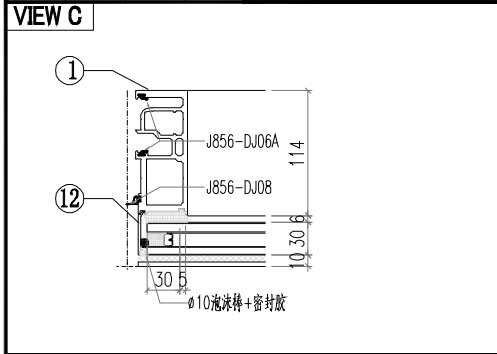
ALUM. EXTRUSION






ITEM	FAB. DWG NO.	LENGTH (mm)	QTY
1	AM02-001	3007	1
2	AM03-P01	3007	1
3	AT01-P04-001	916.5	1
4	AT03-D02-001	904.5	1
5	AT02-P03-001	903.5	1
6	X86371-P02	930.5	1
7	X86376-P02	930.5	1
8	X86374-P01-06	764	1
9	X86375-P01-06	764	1
10	AC01-P01-01	947	1
11	AC04-P03-01	947	1
12	AC01-P02-02	2037	1
13	AC04-P04-02	2037	1
14	X86412-P02-02	921	1
15	X86412-P03-02	921	1
16	MS01-P01	320	1
17	MS02-P01	320	1
18	X86372-P01	320	1
19	X86373-P02	320	1
20	AJ03-P01-06	642	1
21	GS01-004	150	1
22	AJ01-Q01	35	4
23	X86412-KD02-01	921	1
24	X86412-D02-01	921	1
25			
26			
27			
28			
29			
30			

OTHERS (ALUM. & G.M.S. PARTS)

ITEM	FAB. DWG NO.	LENGTH (mm)	QTY
46	BP-C01		1
	725X854		
47			
48			
49			
50			
51			
52			
53			
54	PT-GL04-C01		1
	886X915		
55	PT-GL01-C01		1
	886X2005		

 美特鋁質有限公司 MIDI Aluminium Fabricator Ltd.			工程號 J856 地盘 天榮站	類別 制圖 李傳鵬 復核 練松文 批准 林仁安	物料號 M1 2022-11-26 2022-11-27 2022-11-28	圖號 CW-107D 數量 - 單件重量 - (KG)
修改 A B 日期 05.02 05.18	採用工廠 材料颜色 -UCT542919XL-3	地盤 ✓ 图纸名称 单元组装图 材料 -				

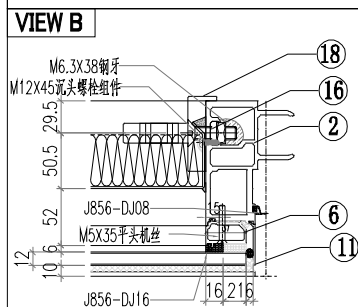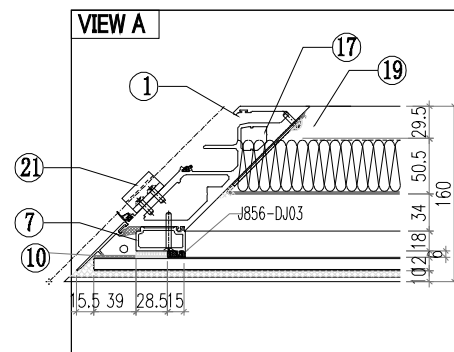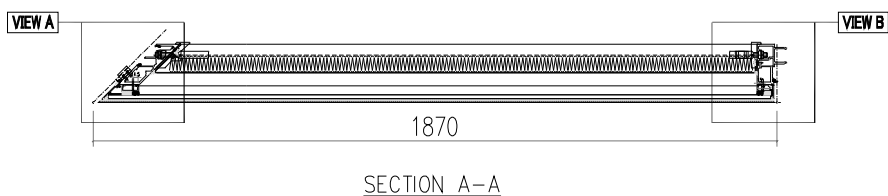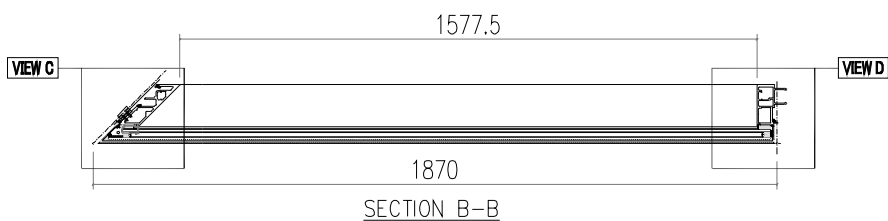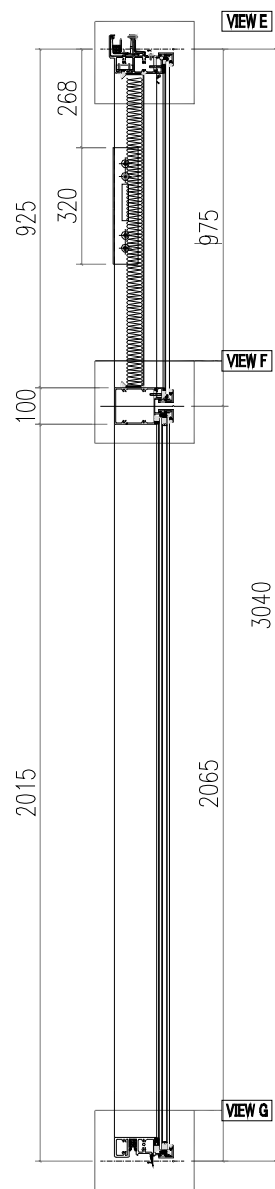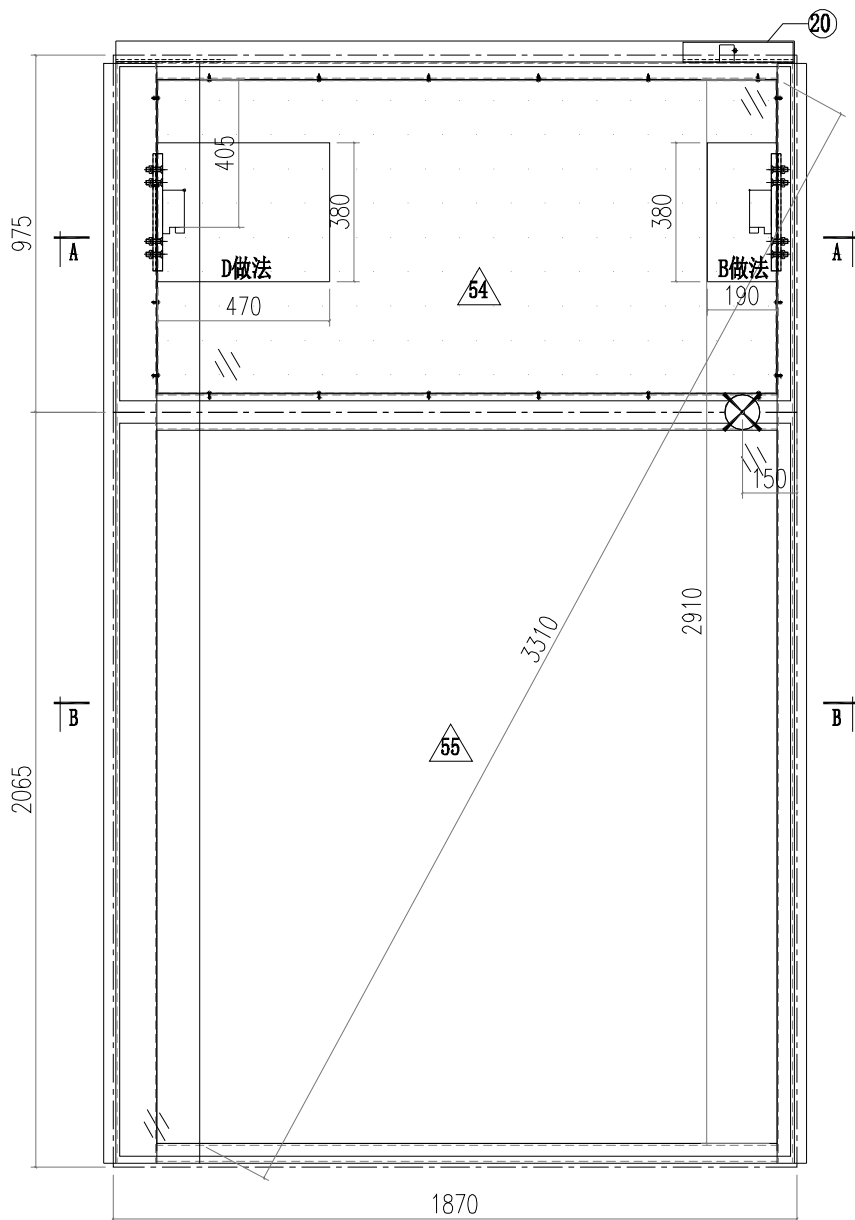

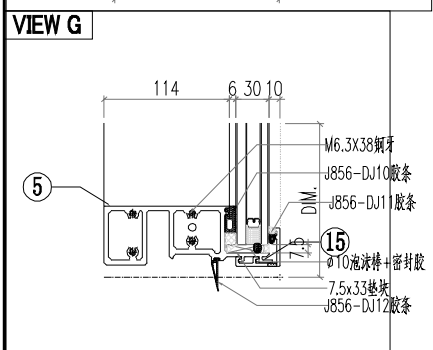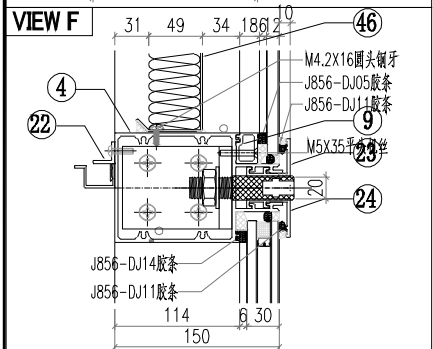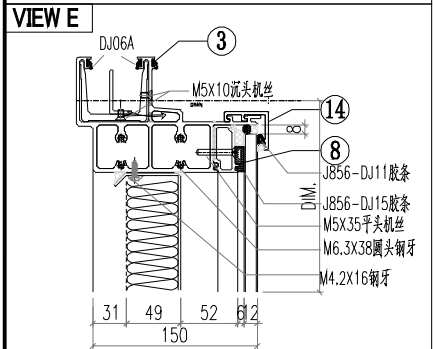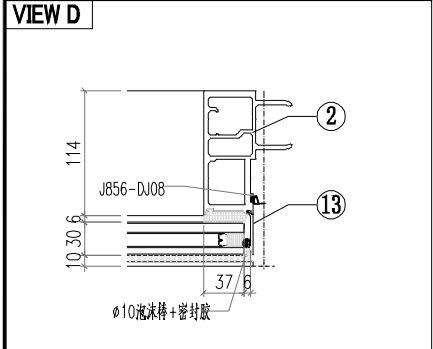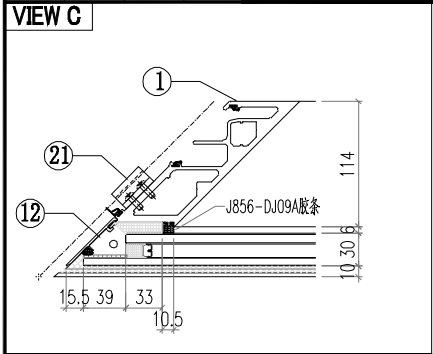



ALUM. EXTRUSION

ITEM	FAB. DWG NO.	LENGTH (mm)	QTY
1	AM04-P01	3007	1
2	AM01-D02	3007	1
3	AT01-P05-001	1841.5	1
4	AT03-D03-001	1829.5	1
5	AT02-P04-001	1828.5	1
6	X86371-P01	930.5	1
7	X86376-P01	930.5	1
8	X86374-P02-02	1689.5	1
9	X86375-P02-02	1689.5	1
10	AC01-P01R-1	947	1
11	AC04-P01-01	947	1
12	AC01-P02R-2	2037	1
13	AC04-P02-02	2037	1
14	X86412-P04-02	1846	1
15	X86412-P05-02	1846	1
16	MS01-P01	320	1
17	MS03-P01	320	1
18	X86372-P02	320	1
19	X86373-P01	320	1
20	GS01-001	300	1
21	AJ01-Q01	35	4
22	AJ03-P02-02	1567	1
23	X86412-KD03-01	1846	1
24	X86412-D03-01	1846	1
25			
26			
27			
28			
29			
30			








OTHERS (ALUM. & G.M.S. PARTS)

ITEM	FAB. DWG NO.	LENGTH (mm)	QTY
46	BP-C02 1650X854		1
47			
48			
49			
50			
51			
52			
53			
54	PT-GL04-C02 1811X915		1
55	PT-GL01-C02 1811X2005		1

 美特鋁質有限公司 MIDI Aluminium Fabricator Ltd.			工程號 J856 地盘 天榮站	類別 制圖 李傳鵬 復核 練松文 批准 林仁安	物料號 M1 2022-11-26 2022-11-27 2022-11-28	圖號 CW-109D 數量 - 單件重量 - (KG)
修改 A 日期 05.18	採用工廠 材料颜色 -UCT542919XL-3	地盤 <input checked="" type="checkbox"/>	图纸名称 单元组装图 材料 -			

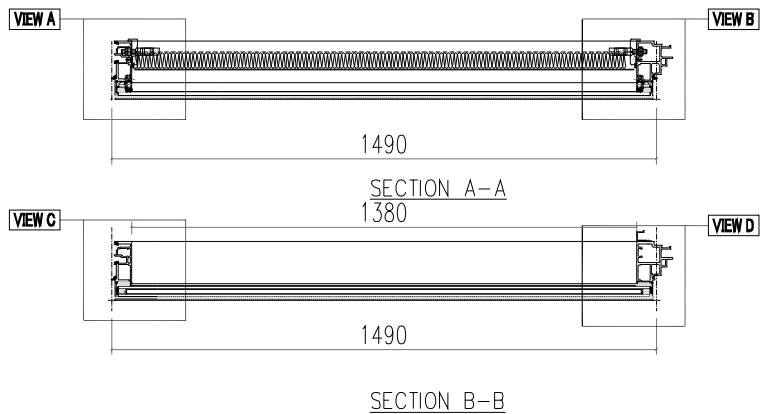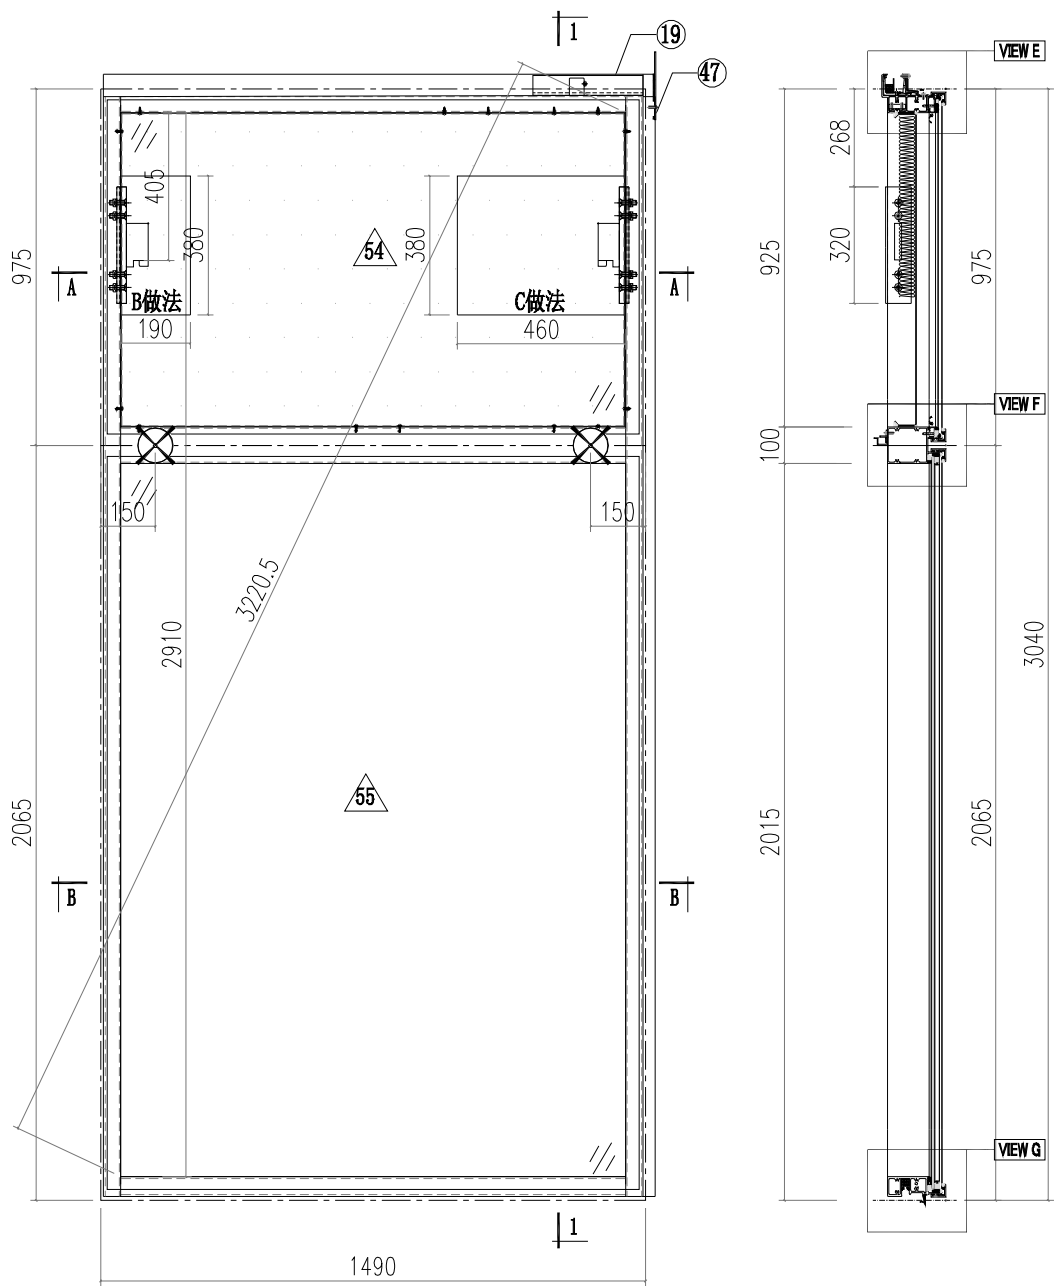



 <b>美特鋁質有限公司</b> MIDI Aluminium Fabricator Ltd.		<b>工程號</b> J856 <b>地盘</b> 天榮站	<b>類別</b> <b>制圖</b> 李傳鵬 <b>復核</b> 練松文 <b>批准</b> 林仁安	<b>物料號</b> M1 2022-11-26 2022-11-27 2022-11-28	<b>圖號</b> CW-109D <b>數量</b> - <b>單件重量</b> - (KG)
<b>修改日期</b> <b>採用工廠</b> <b>材料顏色</b> -UCT542919XL-3	<b>地盘</b> ✓ <b>图纸名称</b> 单元组装图 <b>材料</b> -				

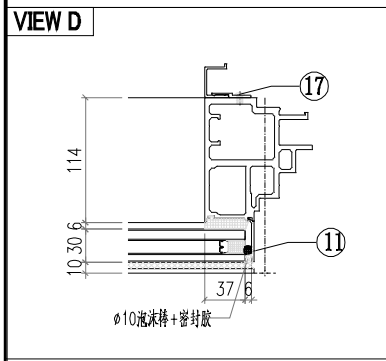
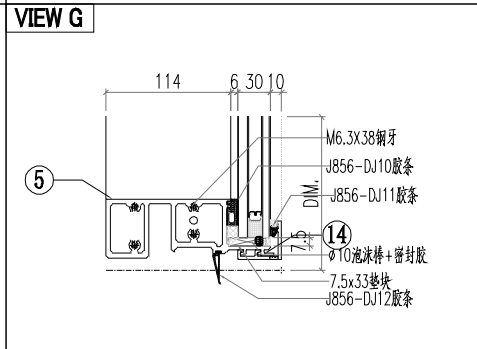
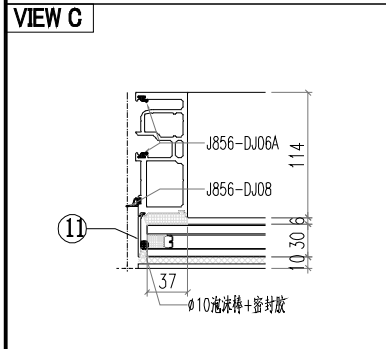
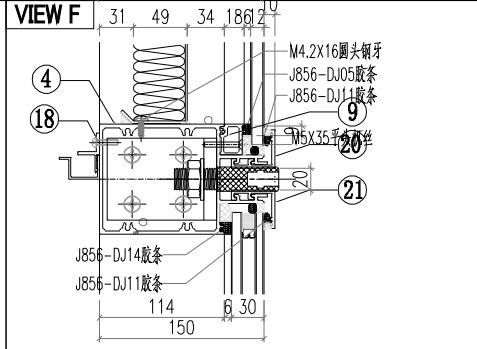
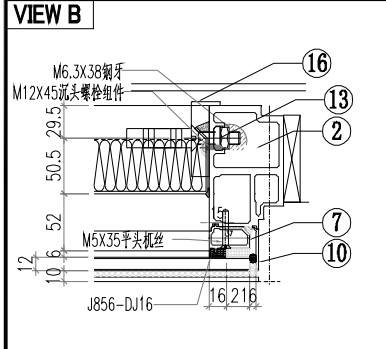
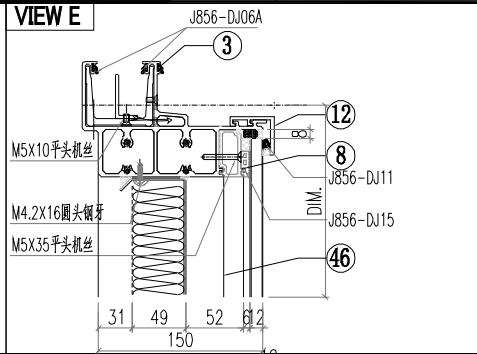
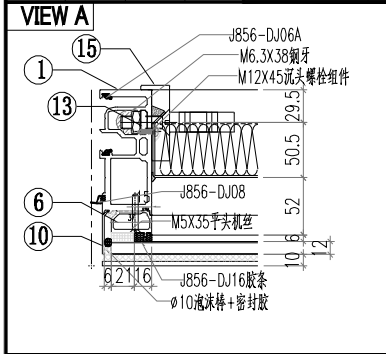


ALUM. EXTRUSION			
ITEM	FAB. DWG NO.	LENGTH (mm)	QTY
1	AM02-D01	3007	1
2	AM06-D01	3007	1
3	AT01-P03-003	1510.5	1
4	AT03-D01-003	1464	1
5	AT02-P02-003	1464	1
6	X86371-P02	930.5	1
7	X86371-P01	930.5	1
8	X86374-P01-07	1378	1
9	X86375-P01-07	1378	1
10	AC01-P01-01/AC01-P01R-1	947	2
11	AC01-P02-02/AC01-P02R-2	2037	2
12	X86412-P01-05	1470	1
13	MS01-P01	320	2
14	X86412-K01-05	1470	1
15	X86372-P01	320	1
16	X86372-P02	320	1
17	AJ04-P01	1950	1
18	AJ03-P01-07	1370	1
19	GS01-003	150	1
20	X86412-KD01-04	1470	1
21	X86412-D01-04	1470	1
22			
23			
OTHERS (ALUM. & G.M.S. PARTS)			
ITEM	FAB. DWG NO.	LENGTH (mm)	QTY
46	BP-A04		1
	1374X854		
47	LB-P01		1
48			
49			
50			
51			
52			
53			
54	PT-GL04-A04		1
	1454X915		
55	PT-GL01-A04		1
	1454X2005		

 美特鋁質有限公司 MIDI Aluminium Fabricator Ltd.				工程號 J856 地盘 天榮站	類別 制圖 李傳鵬 復核 練松文 批准 林仁安	物料號 M1 2022-11-26 2022-11-27 2022-11-28	圖號 CW-110D 數量 - 單件重量 - (KG)
修改 A 日期 05.18	採用工廠 材料颜色 -UCT542919XL-3	地盤 <input checked="" type="checkbox"/>	图纸名称 单元组装图 材料 -				






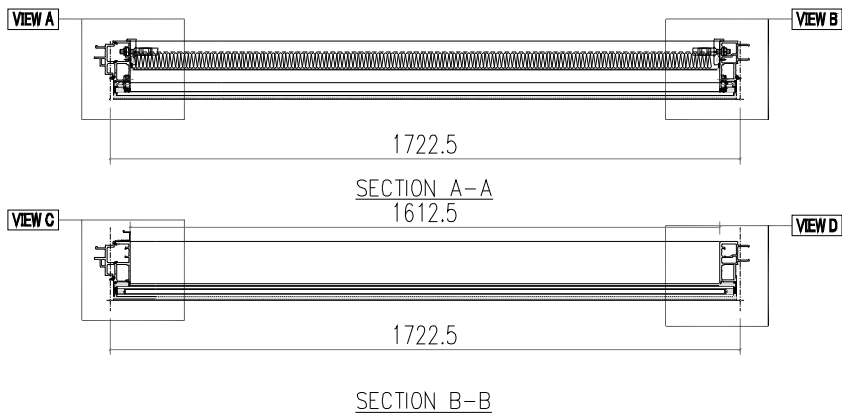
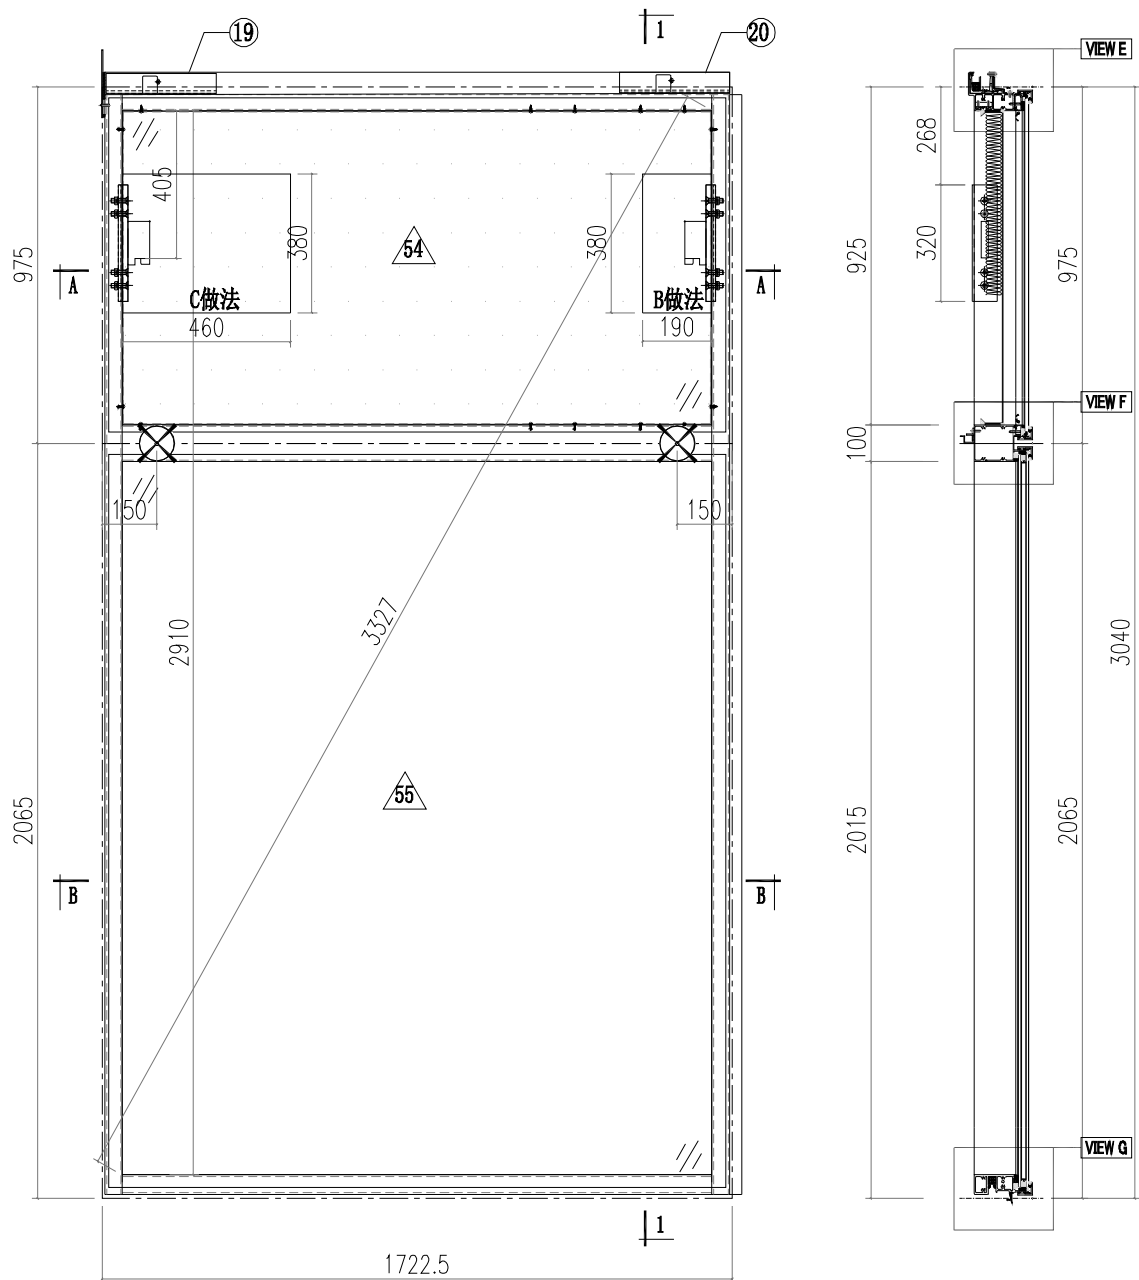


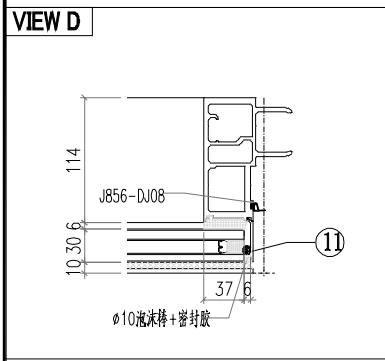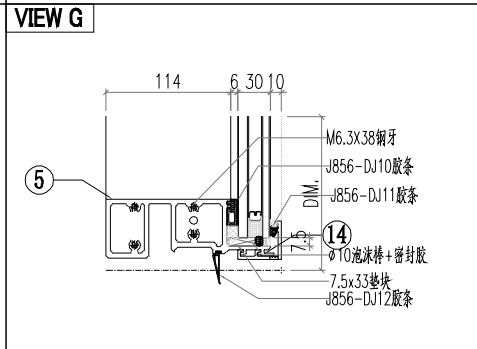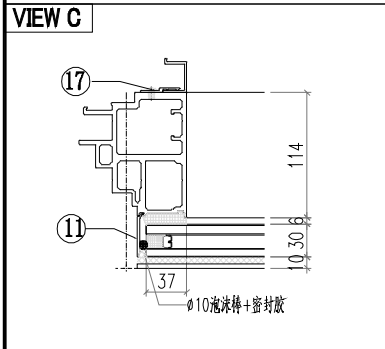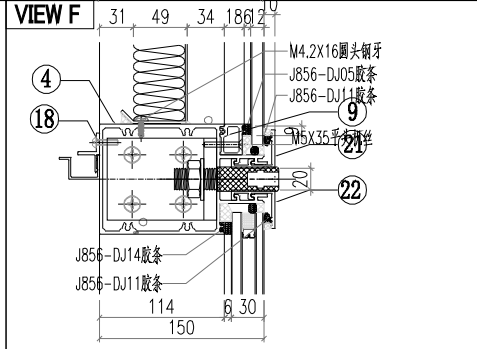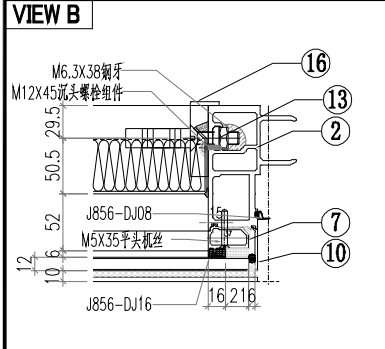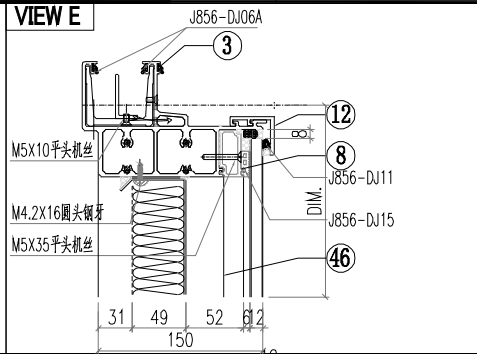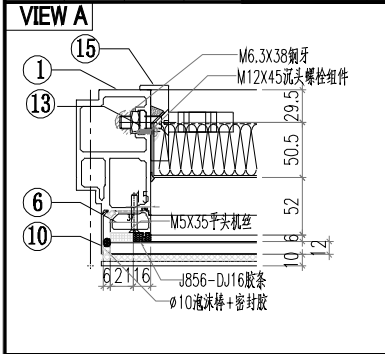


△ OTHERS (ALUM. & G.M.S. PARTS)			
ITEM	FAB. DWG NO.	LENGTH (mm)	QTY
46	BP-A03		1
	1606.5X854		
47	LB-P02		1
48			
49			
50			
51			
52			
53			
54	PT-GL04-A03		1
	1686.5X915		
55	PT-GL01-A03		1
	1686.5X2005		

○ ALUM. EXTRUSION			
ITEM	FAB. DWG NO.	LENGTH (mm)	QTY
1	AM06-D02	3007	1
2	AM01-D02	3007	1
3	AT01-P02-002	1743	1
4	AT03-D01-002	1696.5	1
5	AT02-P02-002	1696.5	1
6	X86371-P02	930.5	1
7	X86371-P01	930.5	1
8	X86374-P01-05	1610.5	1
9	X86375-P01-05	1610.5	1
10	AC01-P01-01/AC01-P01R-1	947	2
11	AC01-P02-02/AC01-P02R-2	2037	2
12	X86412-P01-04	1702.5	1
13	MS01-P01	320	2
14	X86412-K01-04	1702.5	1
15	X86372-P01	320	1
16	X86372-P02	320	1
17	AJ04-P02	1950	1
18	AJ03-P01-05	1602.5	1
19	GS01-002	150	1
20	GS01-001	300	1
21	X86412-KD01-03	1702.5	1
22	X86412-D01-03	1702.5	1
23			
24			
 美特鋁質有限公司 MIDI Aluminium Fabricator Ltd.		工程號 J856 地盘 天榮站	類別 制圖 李傳鵬 復核 練松文 批准 林仁安	物料號 M1 圖號 CW-112D 數量 - 單件重量 - (KG)
修改 A 日期 05.18	採用工廠 材料颜色 -UCT542919XL-3	图纸名称 单元组装图 材料 -		

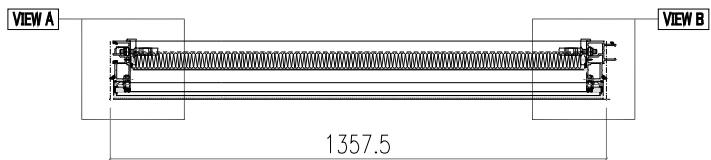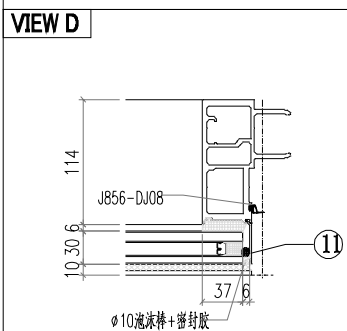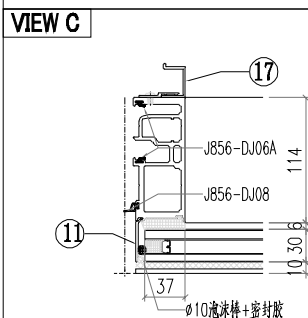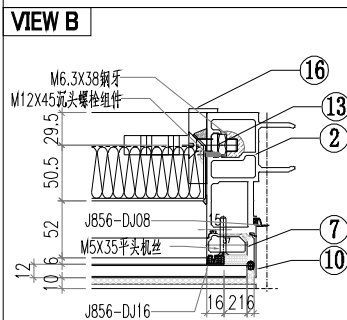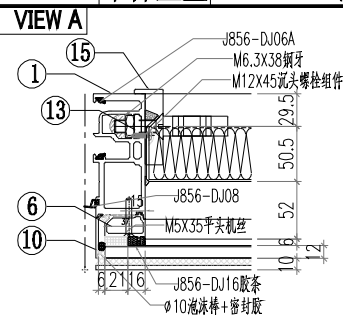
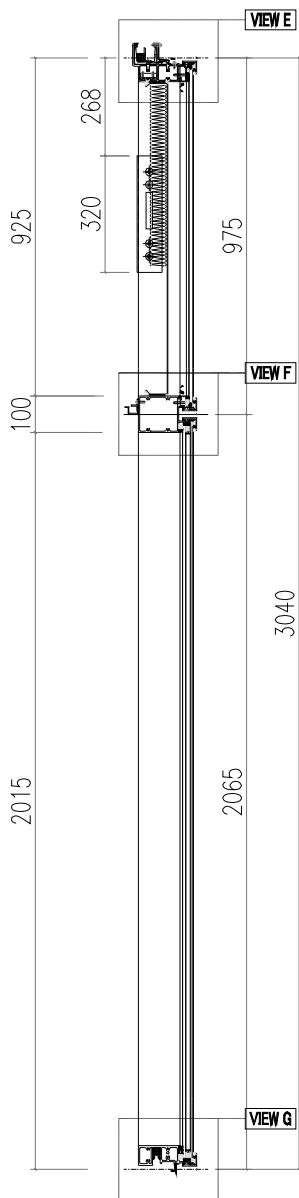
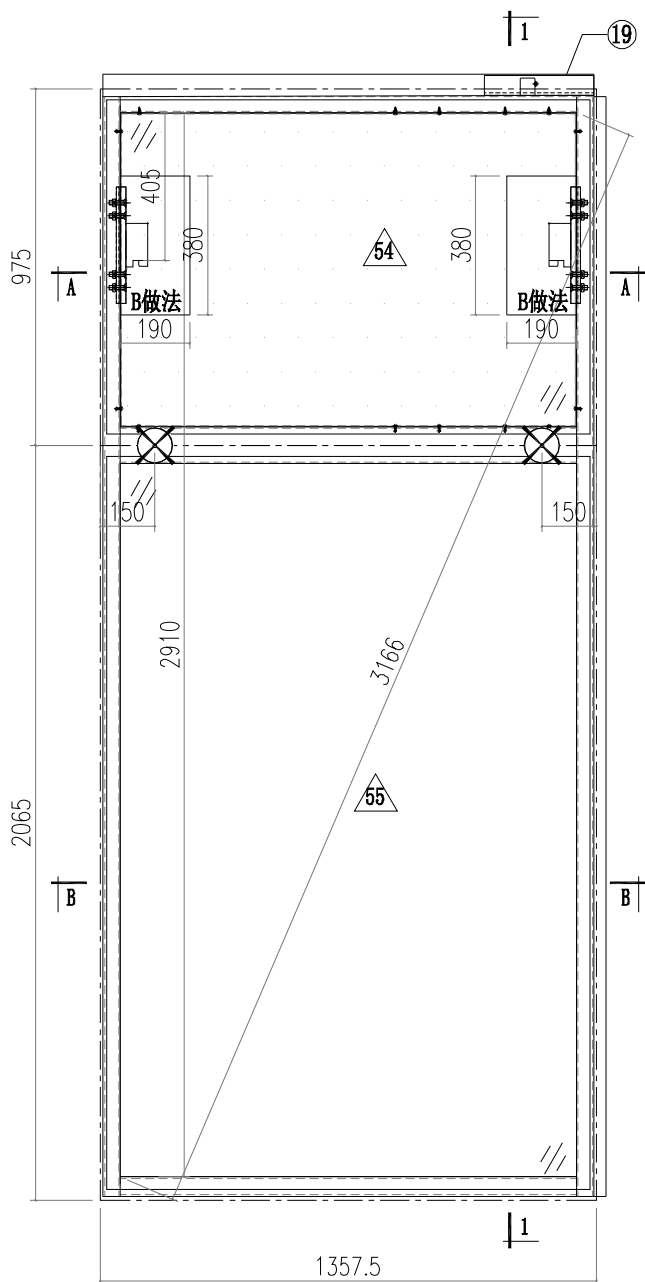


SECTION A-A  
1247.5

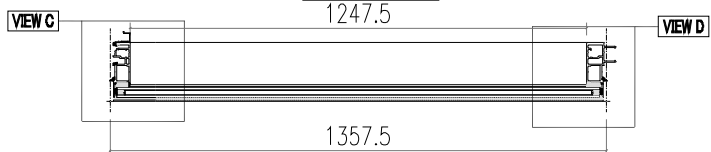

SECTION B-B






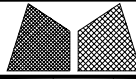
 美特鋁質有限公司 MIDI Aluminium Fabricator Ltd.		工程號 J856 地盘 天榮站	類別 制圖 李傳鵬 復核 練松文 批准 林仁安	物料號 M1 2022-11-26 圖號 CW-112D	數量 - 單件重量 - (KG)
修改 日期	採用工廠 材料颜色 -UCT542919XL-3	图纸名称 单元组装图 材料 -			

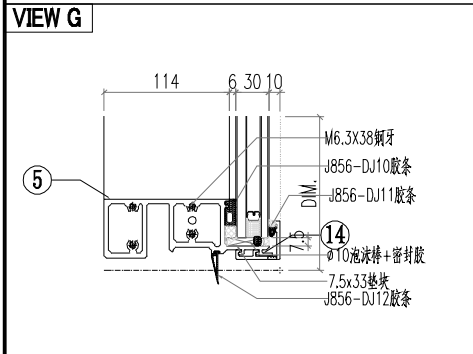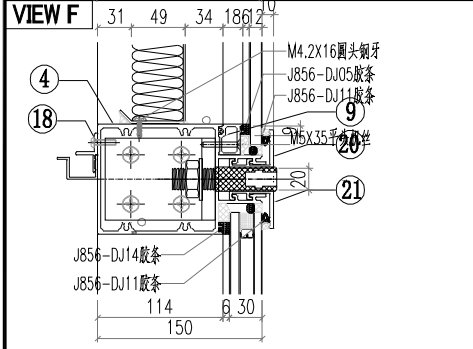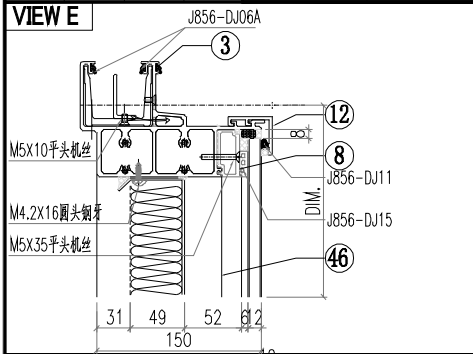






○ ALUM. EXTRUSION			
ITEM	FAB. DWG NO.	LENGTH (mm)	QTY
1	AM02-D03	3007	1
2	AM01-D02	3007	1
3	AT01-P01-001	1342.5	1
4	AT03-D01-001	1331.5	1
5	AT02-P02-001	1331.5	1
6	X86371-P02	930.5	1
7	X86371-P01	930.5	1
8	X86374-P01-04	1245.5	1
9	X86375-P01-04	1245.5	1
10	AC01-P01-01/AC01-P01R-1	947	2
11	AC01-P02-02/AC01-P02R-2	2037	2
12	X86412-P01-03	1337.5	1
13	MS01-P01	320	2
14	X86412-K01-03	1337.5	1
15	X86372-P01	320	1
16	X86372-P02	320	1
17	AJ04-P02	1950	1
18	AJ03-P01-04	1237.5	1
19	GS01-001	300	1
20	X86412-KD01-02	1337.5	1
21	X86412-D01-02	1337.5	1
22			
23			
24			
25			
26			
27			
28			
29			
30			

△ OTHERS (ALUM. & G.M.S. PARTS)			
ITEM	FAB. DWG NO.	LENGTH (mm)	QTY
46	BP-A02		1
	1241.5X854		
47			
48			
49			
50			
51			
52			
53			
54	PT-GL04-A02		1
	1321.5X915		
55	PT-GL01-A02		1
	1321.5X2005		

 美特鋁質有限公司 MIDI Aluminium Fabricator Ltd.			工程號 J856 地盘 天榮站	類別 制圖 李傳鵬 復核 練松文 批准 林仁安	物料號 M1 2022-11-26 2022-11-27 2022-11-28	圖號 CW-202D 數量 - 單件重量 - (KG)
修改 A B 日期 05.02 05.18	採用工廠 材料颜色 -UCT542919XL-3	地盤 <input checked="" type="checkbox"/>	图纸名称 单元组装图 材料 -			

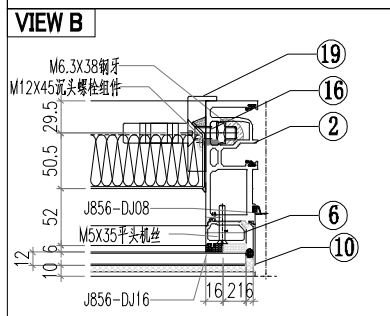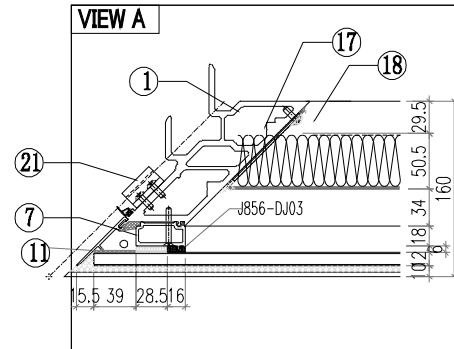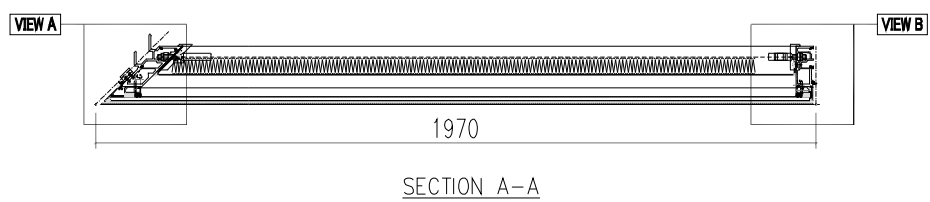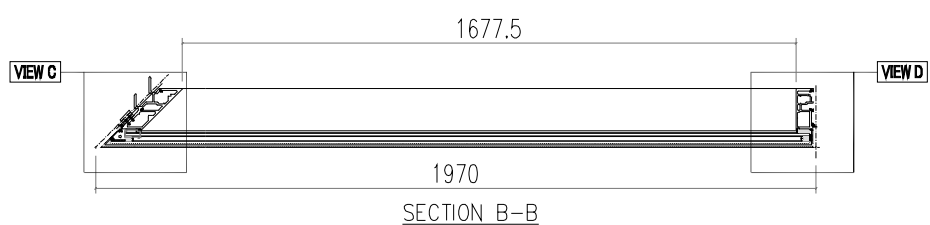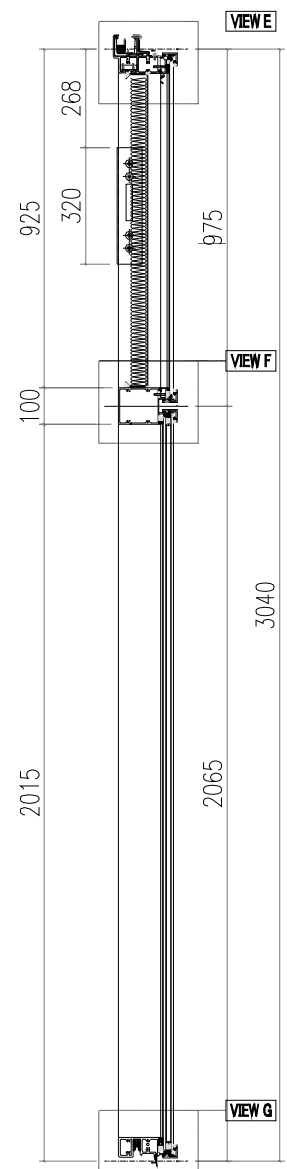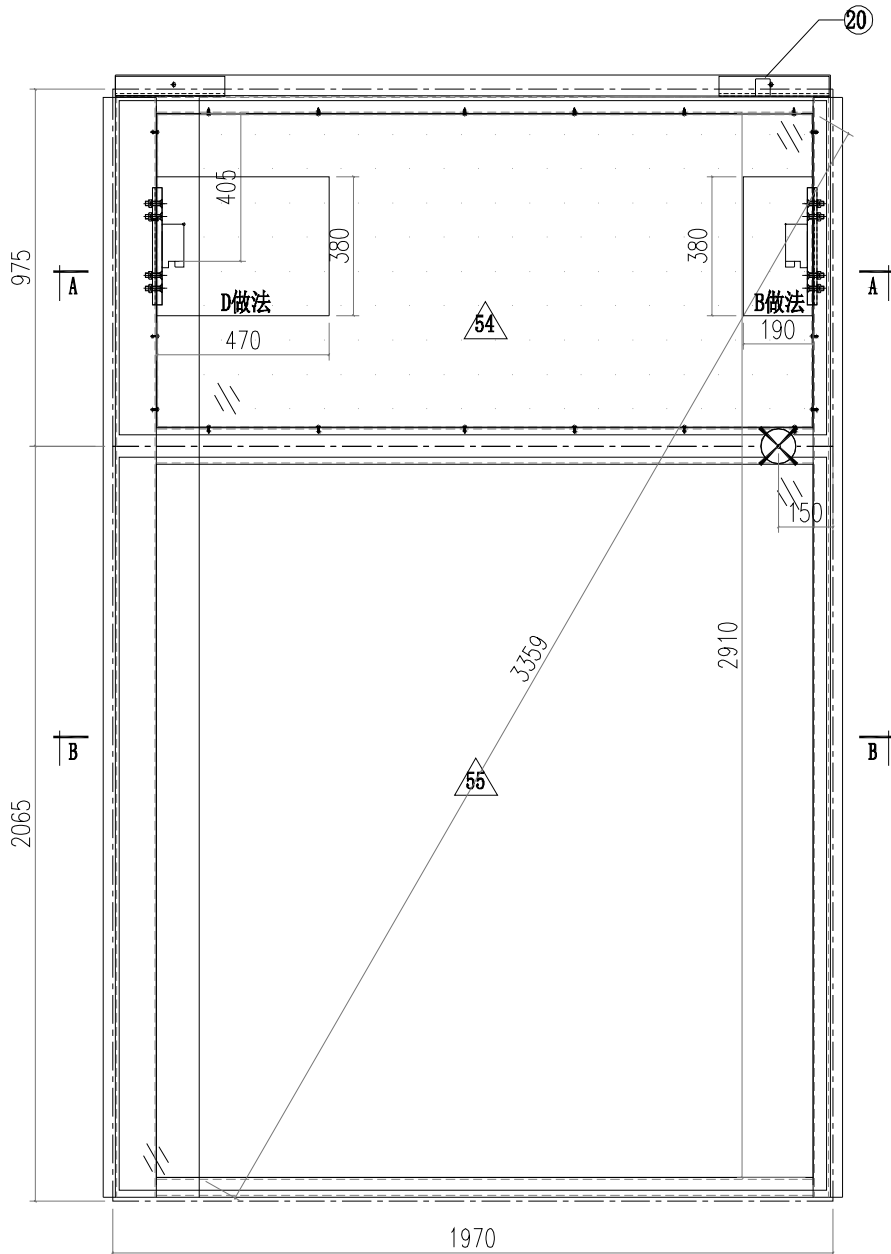

 <b>美特鋁質有限公司</b> MIDI Aluminium Fabricator Ltd.		<b>工程號</b> J856 <b>地盘</b> 天榮站	<b>類別</b> <b>制圖</b> 李傳鵬 <b>復核</b> 練松文 <b>批准</b> 林仁安	<b>物料號</b> M1 2022-11-26 2022-11-27 2022-11-28	<b>圖號</b> CW-202D <b>數量</b> - <b>單件重量</b> - (KG)
<b>修改日期</b> <b>採用工廠</b> <b>材料顏色</b> -UCT542919XL-3	<b>地盤</b> <input checked="" type="checkbox"/>	<b>图纸名称</b> 单元组装图 <b>材料</b> -			

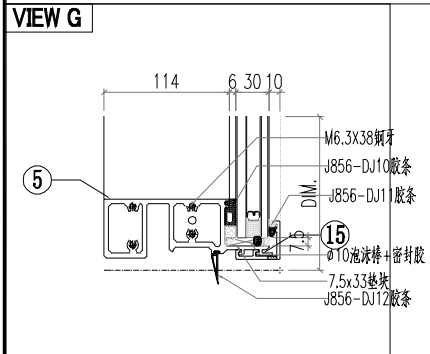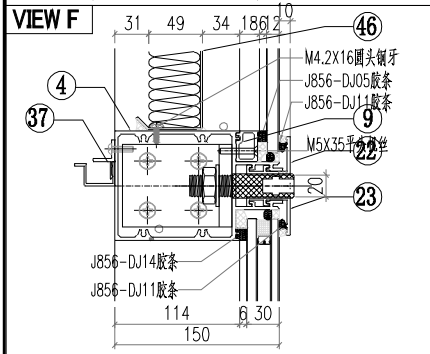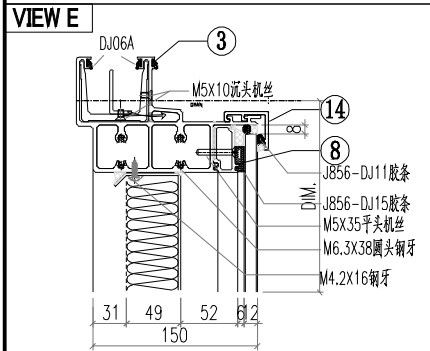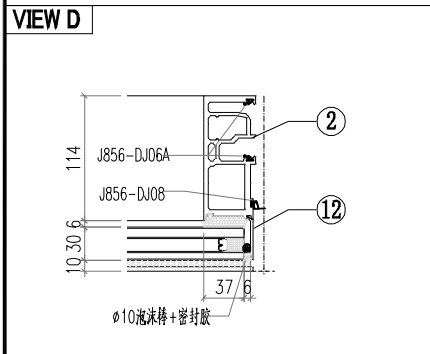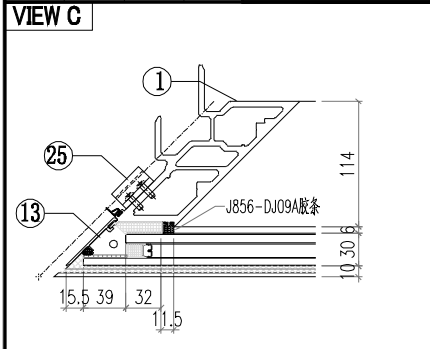


○ALUM. EXTRUSION

ITEM	FAB. DWG NO.	LENGTH (mm)	QTY
1	AM03-P02	3007	1
2	AM02-D02	3007	1
3	AT01-P07-001	1941.5	1
4	AT03-D03-002	1929.5	1
5	AT02-P04-002	1928.5	1
6	X86371-P01	930.5	1
7	X86376-P01	930.5	1
8	X86374-P02-03	1789	1
9	X86375-P02-03	1789	1
10	AC01-P01R-1	947	1
11	AC04-P01-01	947	1
12	AC01-P02R-2	2037	1
13	AC04-P02-02	2037	1
14	X86412-P04-03	1946	1
15	X86412-P05-03	1946	1
16	MS01-P01	320	1
17	MS03-P01	320	1
18	X86373-P01	320	1
19	X86372-P02	320	1
20	GS01-001	300	1
21	AJ01-001	35	4
22	X86412-KD03-02	1946	1
23	X86412-D03-02	1946	1
24			
25			
26			
27			
28			
29			
30			
31			
32			
33			
34			
35			
36			
37	AJ03-P02-03	1667	1
38			
39			
40			
41			
42			
43			
44			
45			
46	BP-C04		1
47	1750X854		
48			
49			
50			
51			
52			
53			
54	PT-GL04-C04		1
	1911X915		
55	PT-GL01-C04		1
	1911X2005		






△ OTHERS (ALUM. & G.M.S. PARTS)

ITEM	FAB. DWG NO.	LENGTH (mm)	QTY
46	BP-C04		1
47	1750X854		
48			
49			
50			
51			
52			
53			
54	PT-GL04-C04		1
	1911X915		
55	PT-GL01-C04		1
	1911X2005		

 美特鋁質有限公司 MIDI Aluminium Fabricator Ltd.			工程號 J856 地盘 天榮站	類別 制圖 李傳鵬 復核 練松文 批准 林仁安	物料號 M1 2022-11-26 2022-11-27 2022-11-28	圖號 CW-204D 數量 - 單件重量 - (KG)
修改 A B 日期 05.02 05.18	採用工廠 材料颜色 -UCT542919XL-3	地盤 <input checked="" type="checkbox"/>	图纸名称 单元组装图 材料 -			

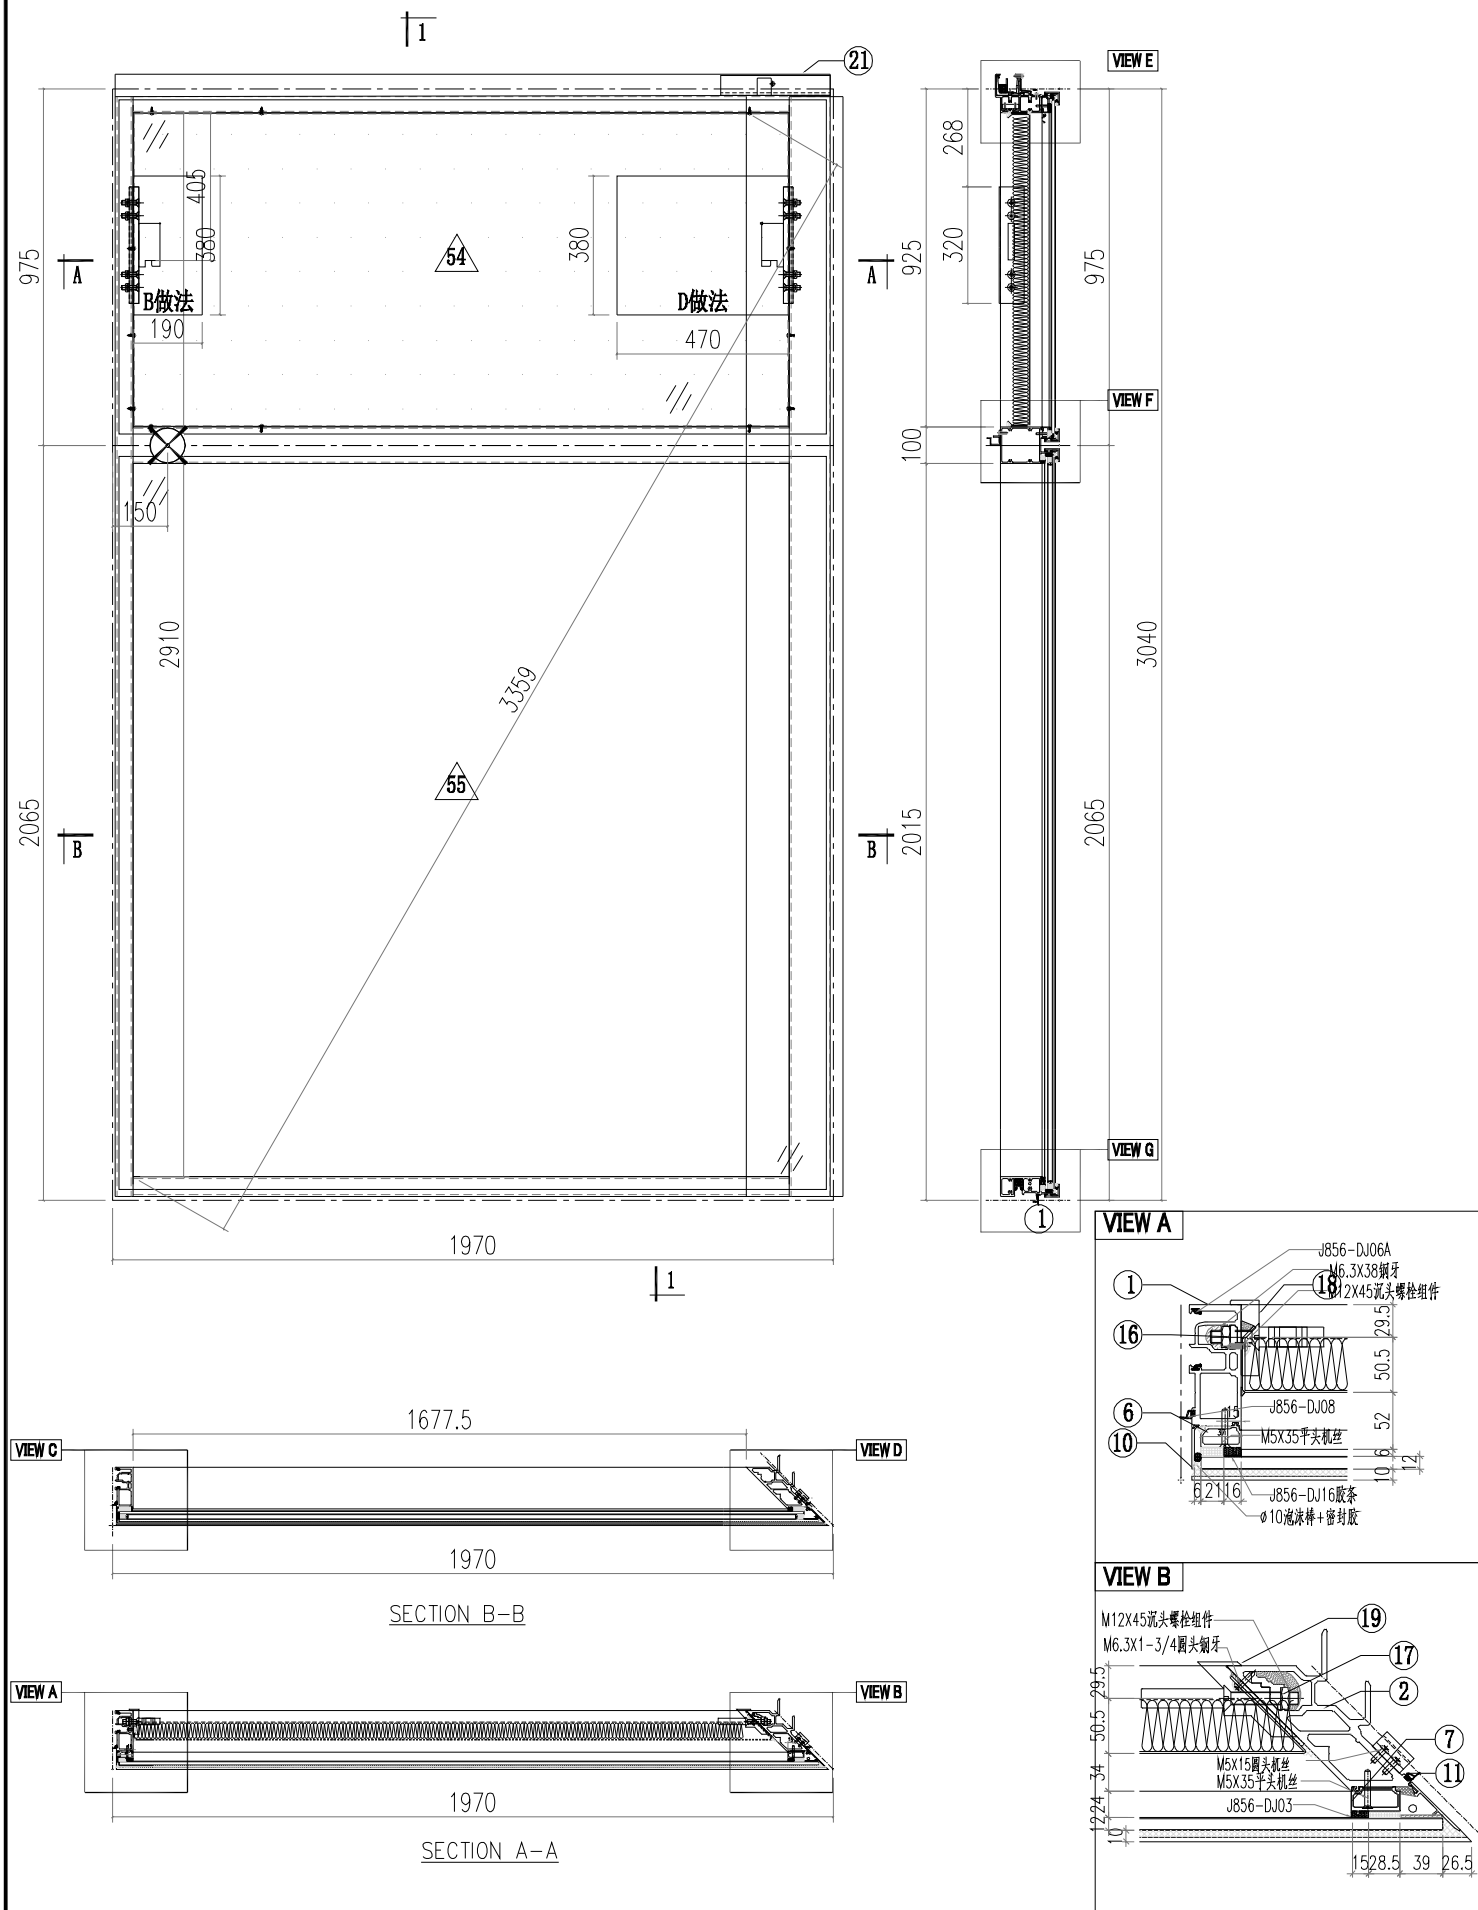

 美特鋁質有限公司 MIDI Aluminium Fabricator Ltd.		工程號 J856 地盘 天榮站	類別 制圖 李傳鵬 復核 練松文 批准 林仁安	物料號 M1 2022-11-26 圖號 CW-204D 數量 - 單件重量 - (KG)
修改 日期	採用工廠 材料颜色 - UCT542919XL-3	图纸名称 单元组装图 材料 -		

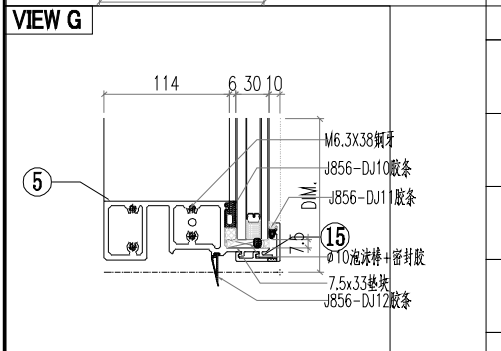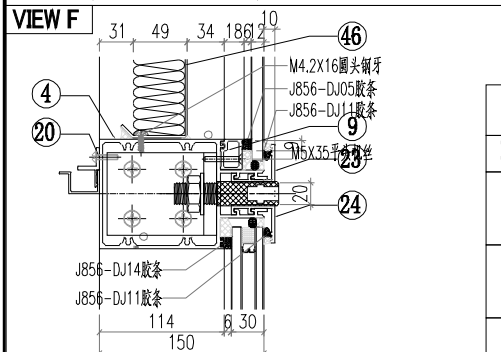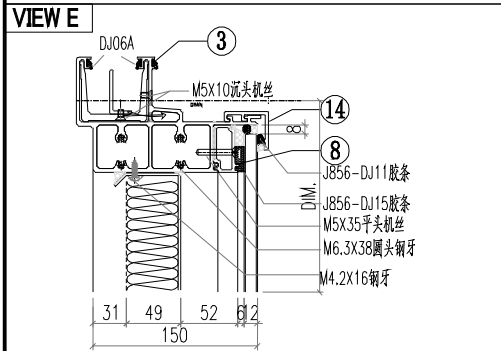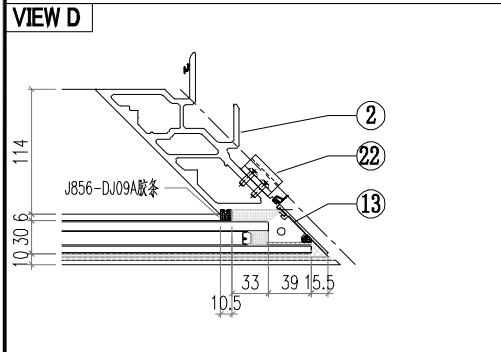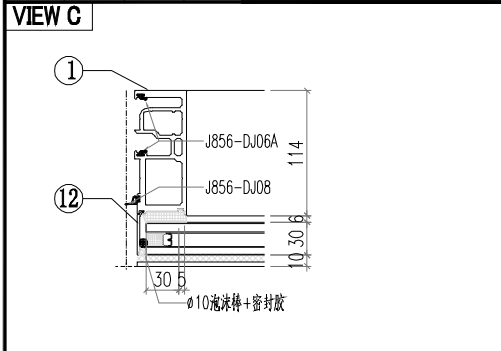







○ALUM. EXTRUSION






ITEM	FAB. DWG NO.	LENGTH (mm)	QTY
1	AM02-D01	3007	1
2	AM03-P01	3007	1
3	AT01-P04-002	1941.5	1
4	AT03-D02-003	1929.5	1
5	AT02-P03-002	1928.5	1
6	X86371-P02	930.5	1
7	X86376-P02	930.5	1
8	X86374-P01-09	1789	1
9	X86375-P01-09	1789	1
10	AC01-P01-01	947	1
11	AC04-P03-01	947	1
12	AC01-P02-02	2037	1
13	AC04-P04-02	2037	1
14	X86412-P02-04	1946	1
15	X86412-P03-04	1946	1
16	MS01-P01	320	1
17	MS02-P01	320	1
18	X86372-P01	320	1
19	X86373-P02	320	1
20	AJ03-P01-09	1667	1
21	GS01-004	150	1
22	AJ01-Q01	35	4
23	X86412-KD02-02	1946	1
24	X86412-D02-02	1946	1
25			
26			
27			
28			
29			
30			

△ OTHERS (ALUM. & G.M.S. PARTS)

ITEM	FAB. DWG NO.	LENGTH (mm)	QTY
46	BP-C05 1750X854		1
47			
48			
49			
50			
51			
52			
53			
54	PT-GL04-C05 1911X915		1
55	PT-GL01-C05 1911X2005		1

 美特鋁質有限公司 MIDI Aluminium Fabricator Ltd.			工程號 J856 地盘 天榮站	類別 制圖 李傳鵬 復核 練松文 批准 林仁安	物料號 M1 2022-11-26 2022-11-27 2022-11-28	圖號 CW-107MD 數量 - 單件重量 - (KG)
修改 A B 日期 05.02 05.18	採用工廠 材料颜色 -UCT542919XL-3	地盤 ✓ 图纸名称 单元组装图 材料 -				

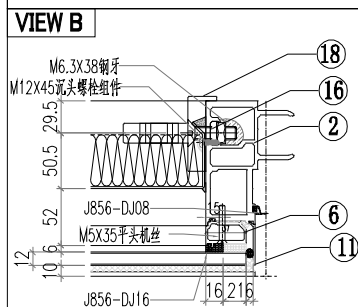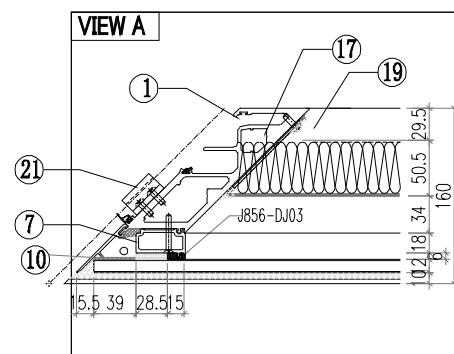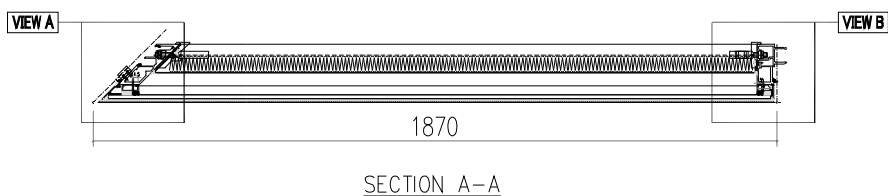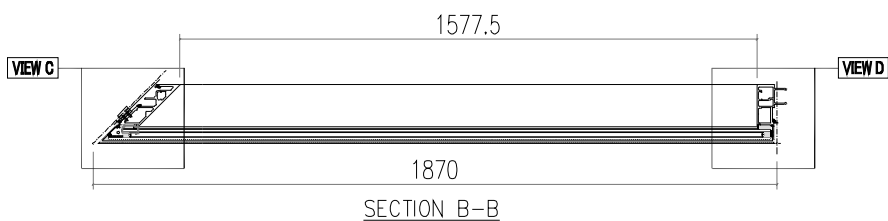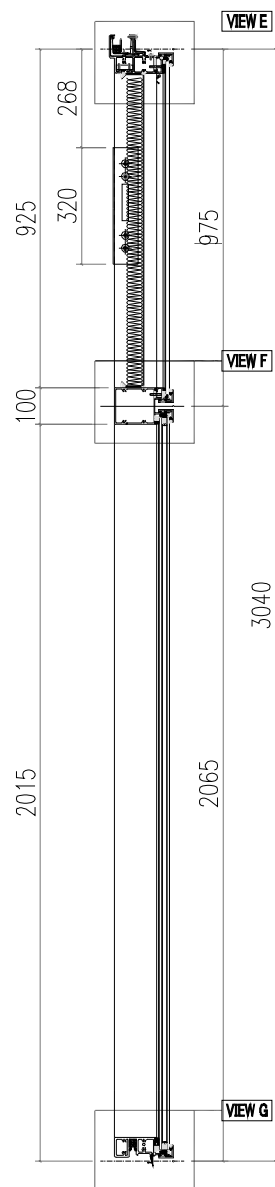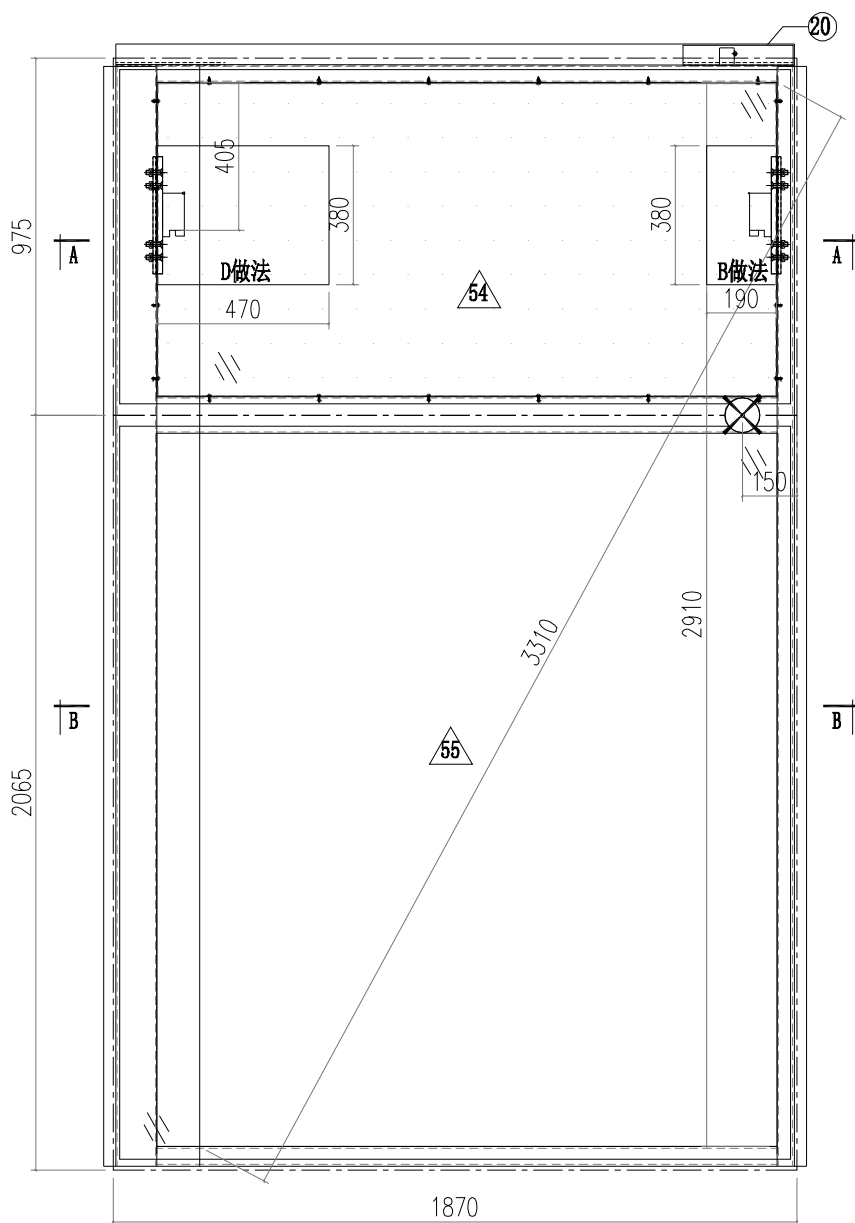

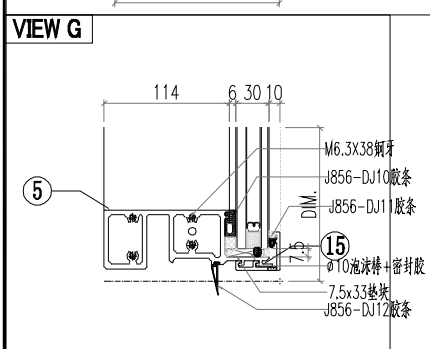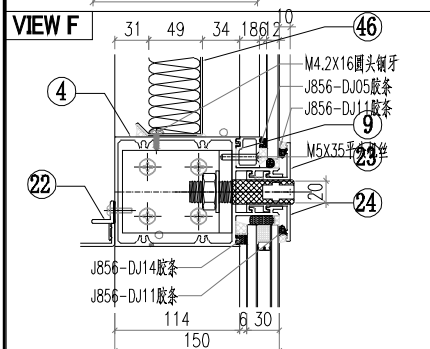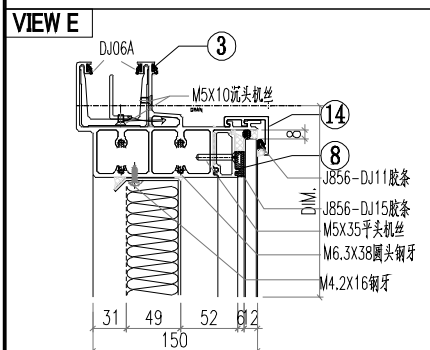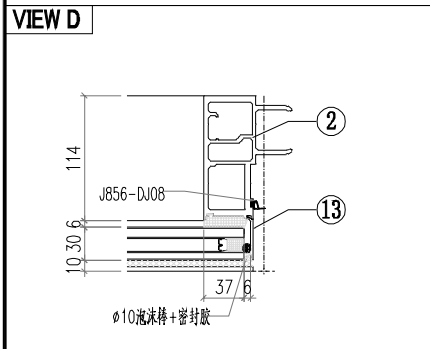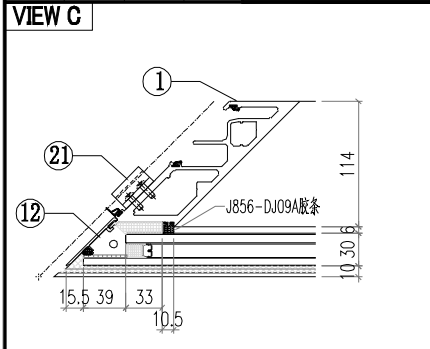



ALUM. EXTRUSION

ITEM	FAB. DWG NO.	LENGTH (mm)	QTY
1	AM04-P01	3007	1
2	AM01-D02	3007	1
3	AT01-P05-001	1841.5	1
4	AT03-D05-001	1829.5	1
5	AT02-P04-001	1828.5	1
6	X86371-P01	930.5	1
7	X86376-P01	930.5	1
8	X86374-P02-02	1689	1
9	X86375-P02-02	1689	1
10	AC01-P01R-1	947	1
11	AC04-P01-01	947	1
12	AC01-P02R-2	2037	1
13	AC04-P02-02	2037	1
14	X86412-P04-02	1846	1
15	X86412-P05-02	1846	1
16	MS01-P01	320	1
17	MS03-P01	320	1
18	X86372-P02	320	1
19	X86373-P01	320	1
20	GS01-001	300	1
21	AJ01-Q01	35	4
22	AJ03-P02-02	1567	1
23	X86412-KD03-01	1846	1
24	X86412-D03-01	1846	1
25			
26			
27			
28			
29			
30			

OTHERS (ALUM. & G.M.S. PARTS)








ITEM	FAB. DWG NO.	LENGTH (mm)	QTY
46	BP-C02		1
	1650X854		
47			
48			
49			
50			
51			
52			
53			
54	PT-GL04-C02		1
	1811X915		
55	PT-GL01-C02		1
	1811X2005		

 美特鋁質有限公司 MIDI Aluminium Fabricator Ltd.				工程號 J856 地盘 天榮站	類別 制圖 李傳鵬 復核 練松文 批准 林仁安	物料號 M1 2022-11-26 2022-11-27 2022-11-28	圖號 CW-109PD 數量 - 單件重量 - (KG)
修改 A 日期 05.18	採用工廠 材料颜色 -UCT542919XL-3	地盤 <input checked="" type="checkbox"/>	图纸名称 单元组装图 材料 -				


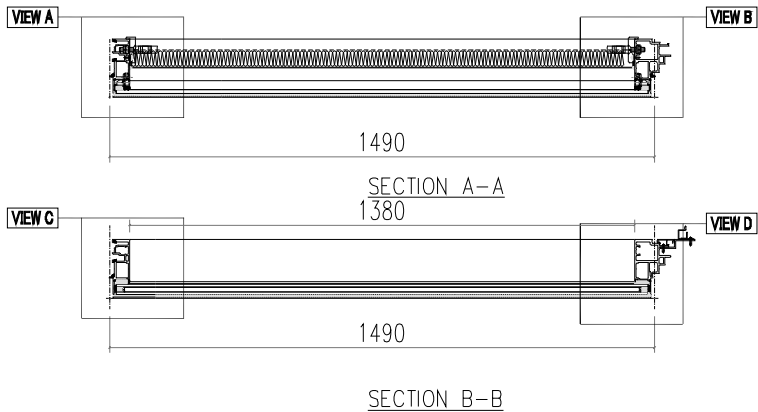
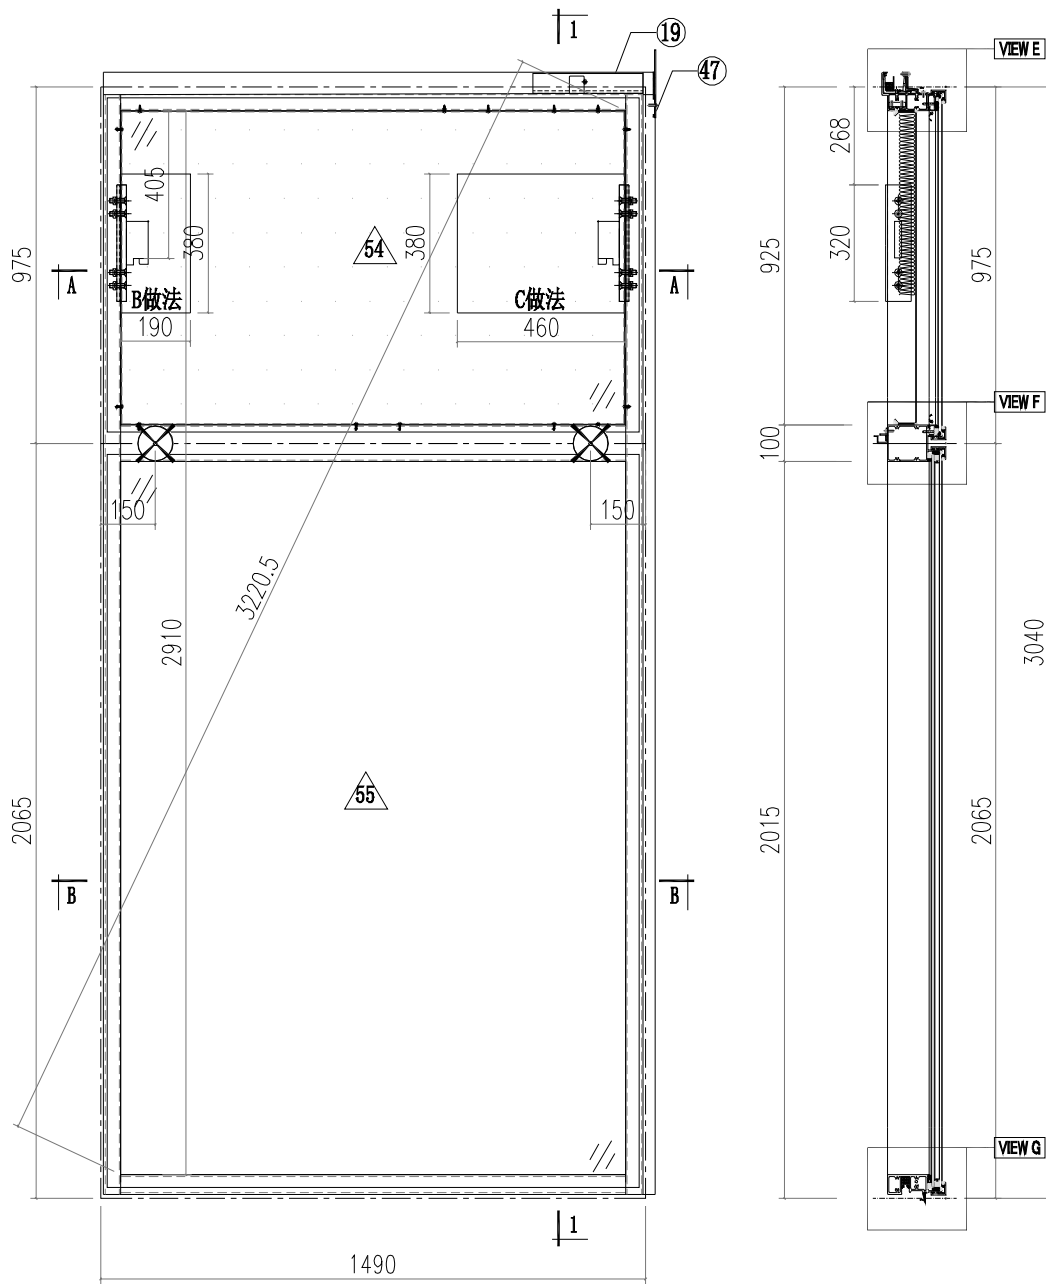




 美特鋁質有限公司 MIDI Aluminium Fabricator Ltd.		工程號 J856 地盘 天榮站 图纸名称 单元组装图 材料 -	類別 制圖 李傳鵬 復核 練松文 批准 林仁安	物料號 M1 2022-11-26 2022-11-27 2022-11-28	圖號 CW-301D 數量 - 單件重量 - (KG)
修改 A 日期 05.18	採用工廠 材料颜色 -UCT542919XL-3	地盤 <input checked="" type="checkbox"/>			

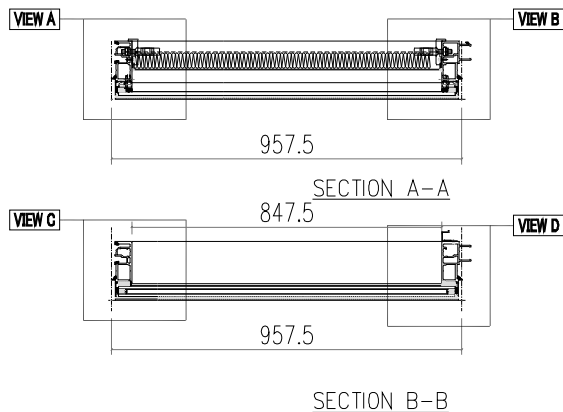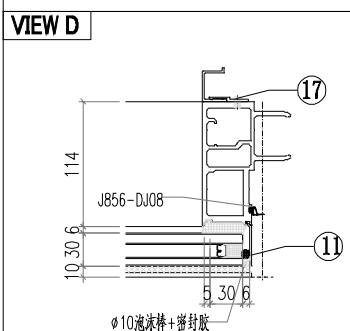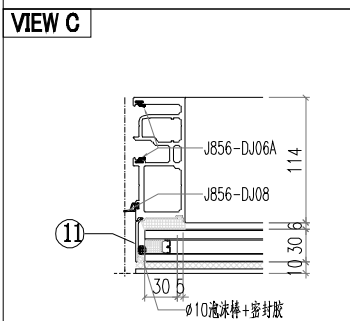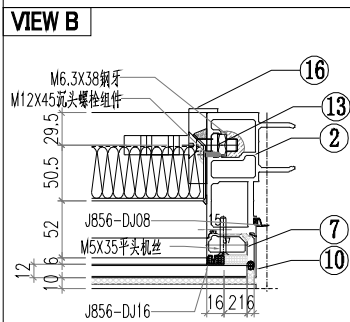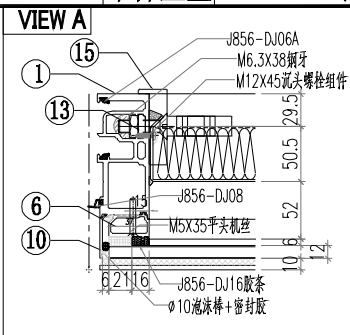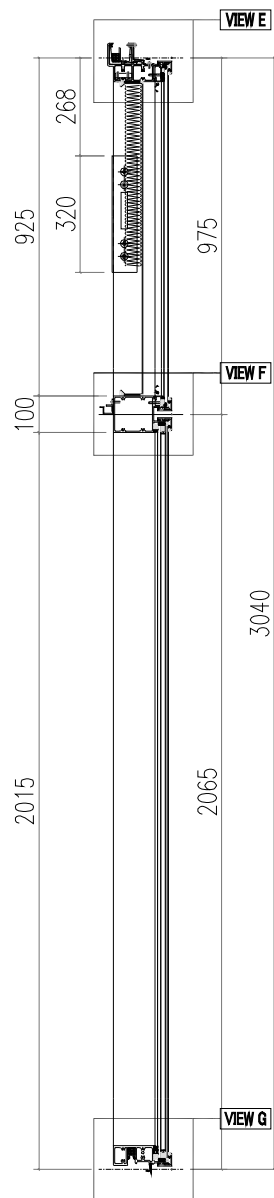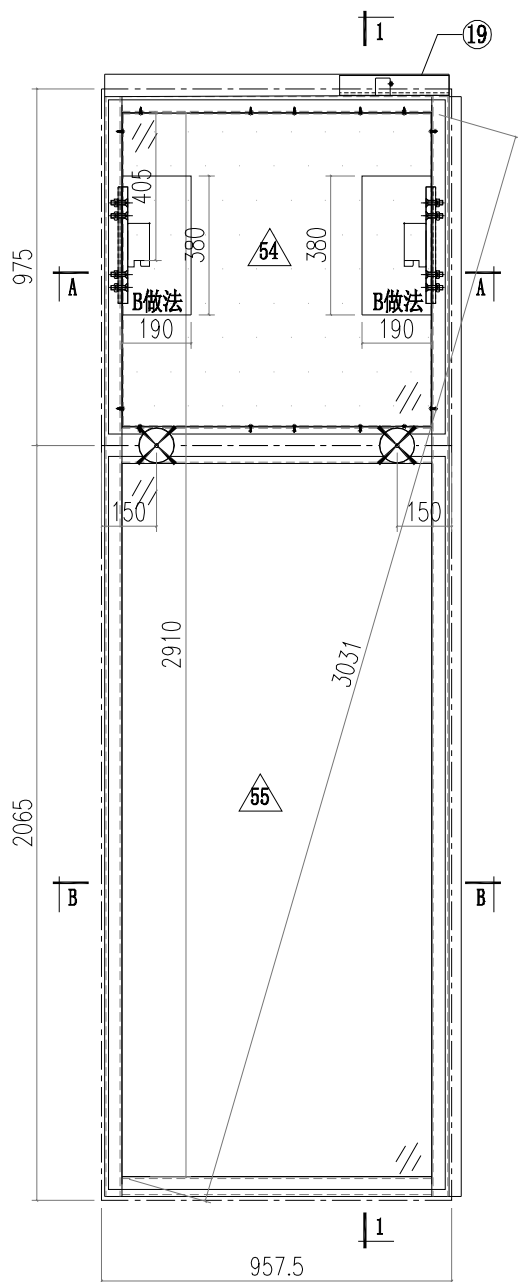


 美特鋁質有限公司 MIDI Aluminium Fabricator Ltd.		工程號 J856 地盘 天榮站	類別 制圖 李傳鵬 復核 練松文 批准 林仁安	物料號 M1 2022-11-26 圖號 CW-301D 數量 - 單件重量 - (KG)
修改 日期	採用工廠 材料颜色 -UCT542919XL-3	图纸名称 单元组装图 材料 -		



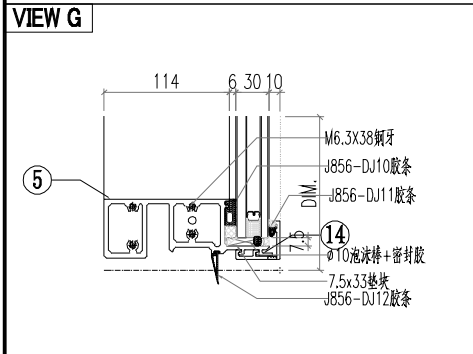
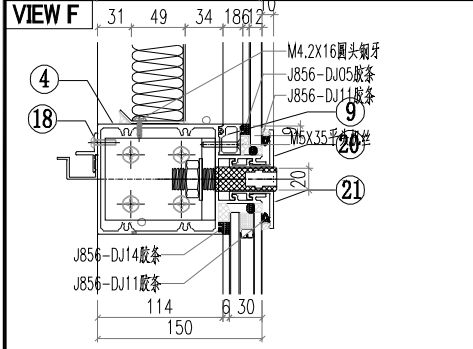
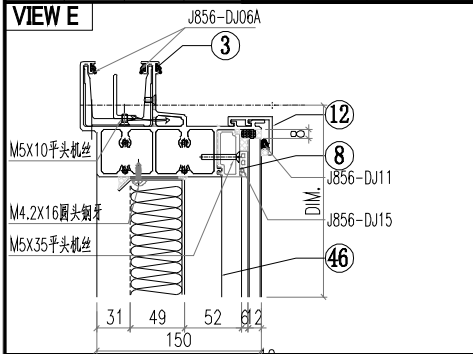


○ALUM. EXTRUSION			
ITEM	FAB. DWG NO.	LENGTH (mm)	QTY
1	AM02-D01	3007	1
2	AM01-D01	3007	1
3	AT01-P01-003	942.5	1
4	AT03-D01-004	931.5	1
5	AT02-P02-004	931.5	1
6	X86371-P01	930.5	1
7	X86371-P02	930.5	1
8	X86374-P01-02	845.5	1
9	X86375-P01-02	845.5	1
10	AC01-P01-01/AC01-P01R-1	947	2
11	AC01-P02-02/AC01-P02R-2	2037	2
12	X86412-P01-02	937.5	1
13	MS01-P01	320	2
14	X86412-K01-02	937.5	1
15	X86372-P01	320	1
16	X86372-P02	320	1
17	AJ04-P01	1950	1
18	AJ03-P01-02	837.5	1
19	GS01-001	300	1
20	X86412-KD01-01	937.5	1
21	X86412-D01-01	937.5	1
22			
23			
24			
25			
26			
27			
28			
29			
30			

△ OTHERS (ALUM. & G.M.S. PARTS)			
ITEM	FAB. DWG NO.	LENGTH (mm)	QTY
46	BP-A05		1
	841.5X854		
47			
48			
49			
50			
51			
52			
53			
54	PT-GL04-A05		1
	921.5X915		
55	PT-GL01-A05		1
	921.5X2005		

 <b>美特鋁質有限公司</b> MIDI Aluminium Fabricator Ltd.				<b>工程號</b> J856 <b>地盘</b> 天榮站	<b>類別</b> <b>制圖</b> 李傳鵬 <b>復核</b> 練松文 <b>批准</b> 林仁安	<b>物料號</b> M1 <b>圖號</b> CW-302D <b>數量</b> - <b>單件重量</b> - (KG)
<b>修改</b> A B <b>日期</b> 5.02 05.18	<b>採用工廠</b> <b>材料顏色</b> - UCT542919XL-3	<b>地盤</b> ✓ <b>图纸名称</b> 单元组装图 <b>材料</b> -				

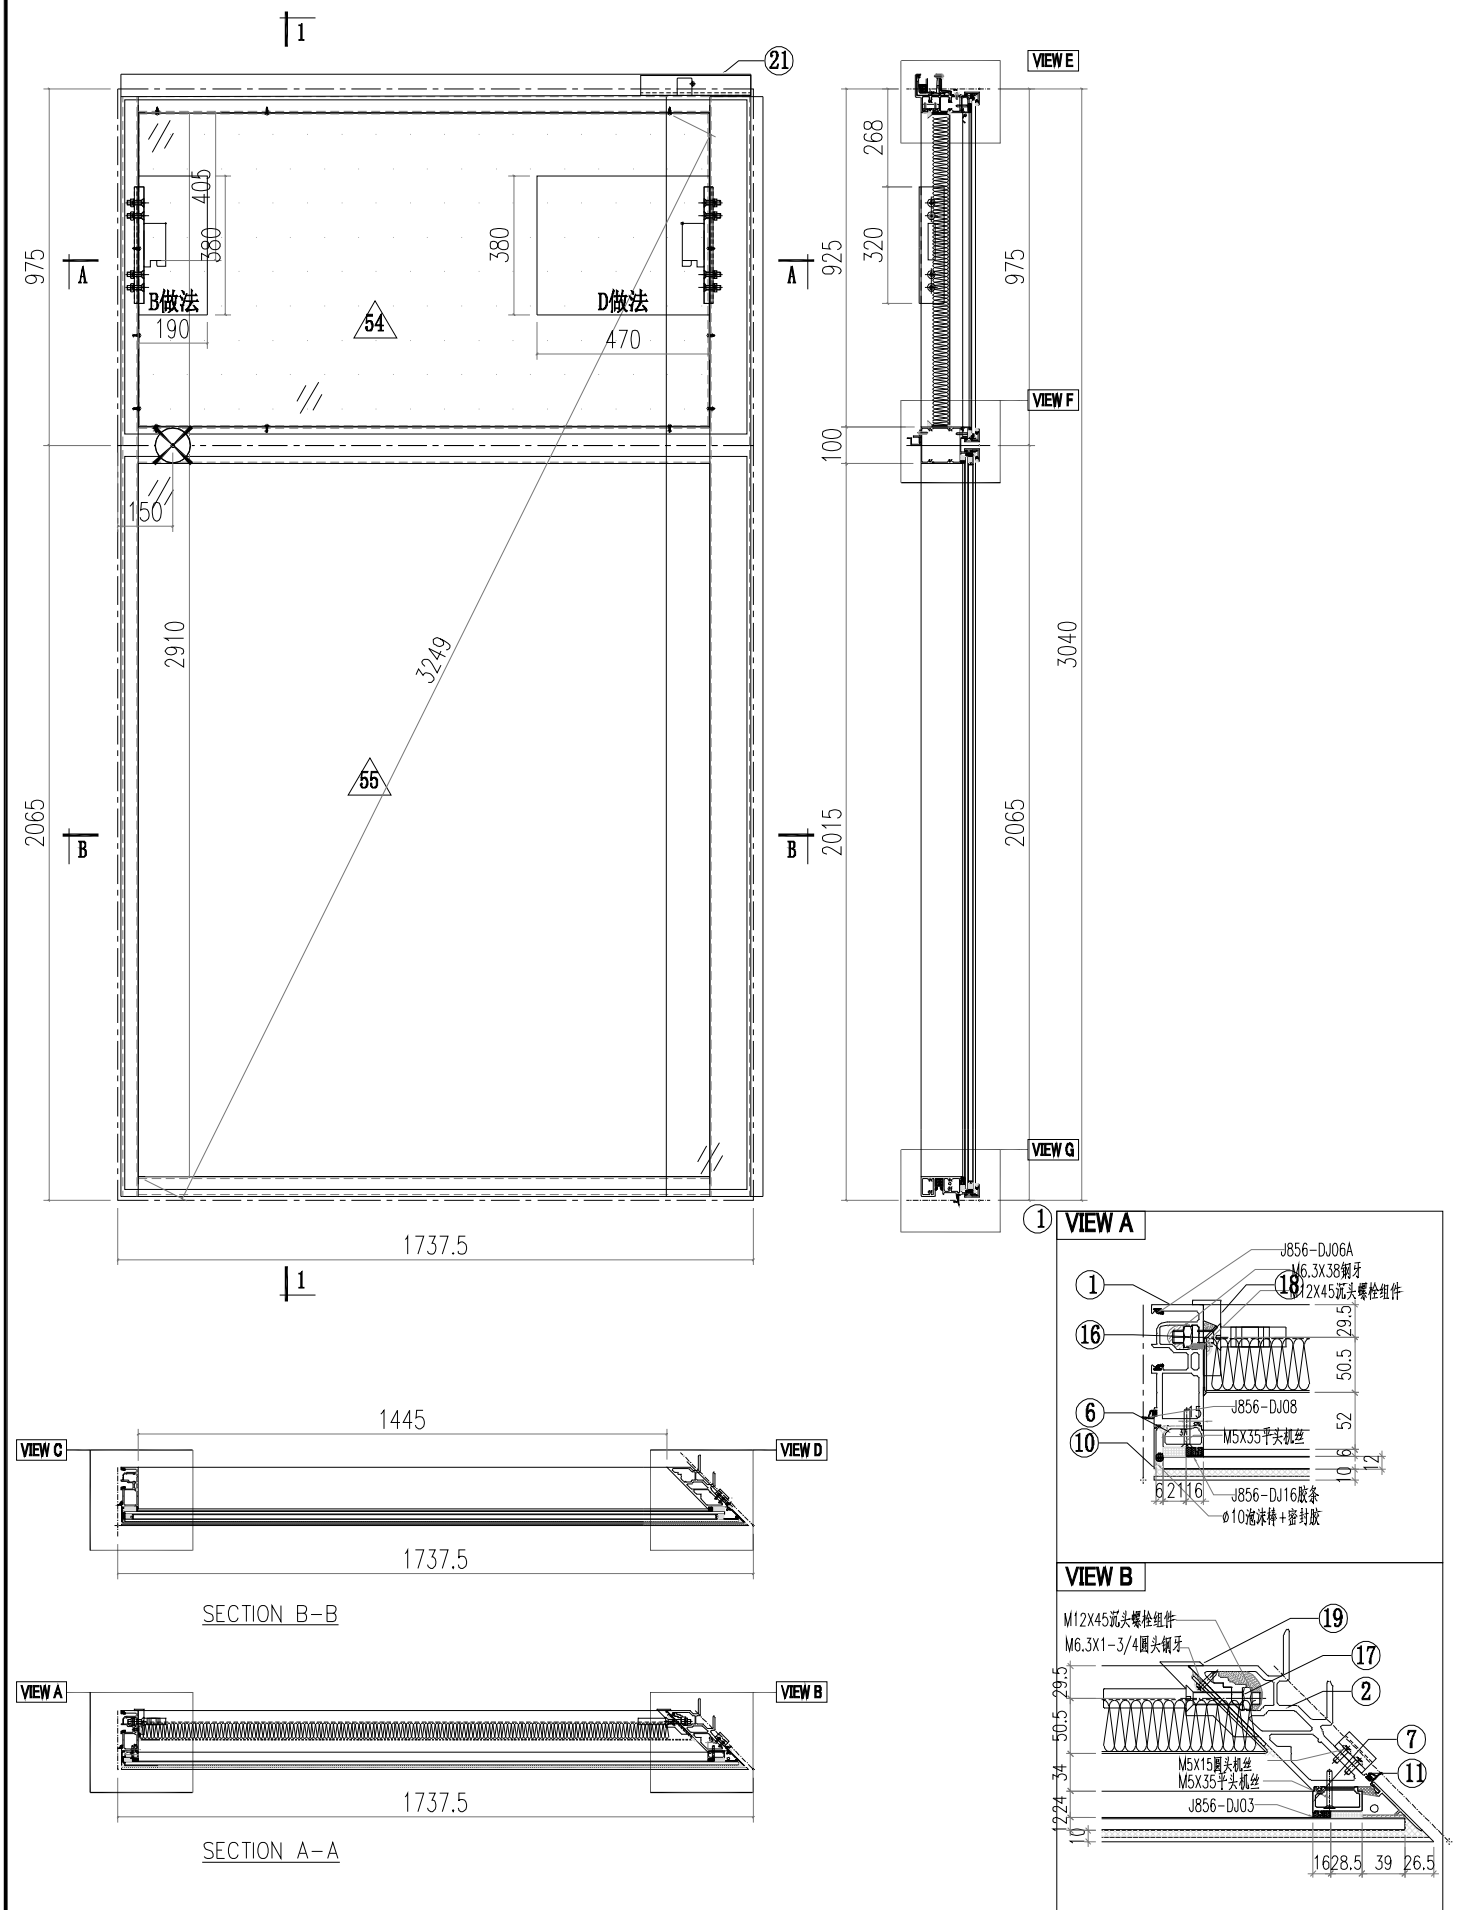

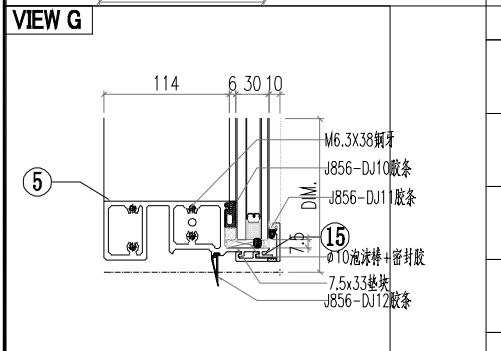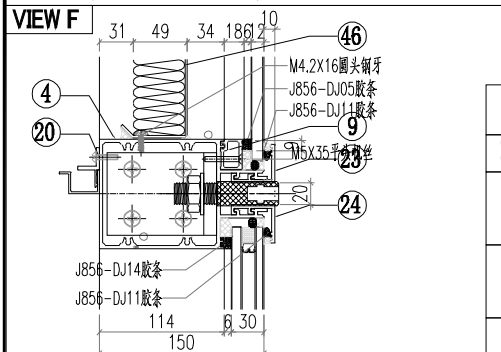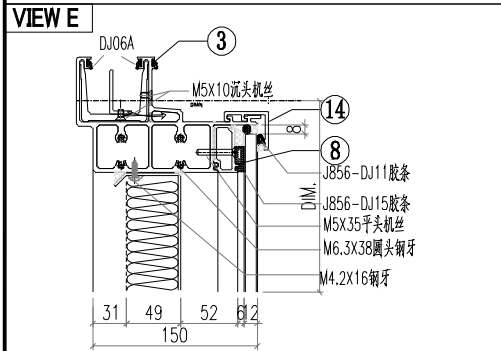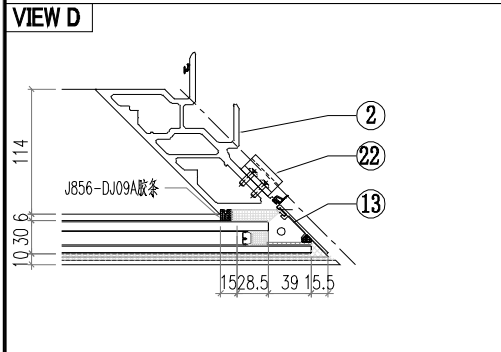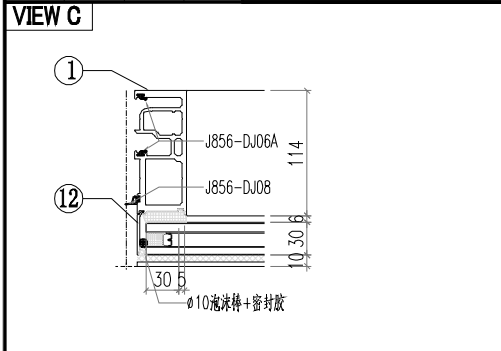







○ALUM. EXTRUSION

ITEM	FAB. DWG NO.	LENGTH (mm)	QTY
1	AM02-001	3007	1
2	AM03-P01	3007	1
3	AT01-P04-003	1709	1
4	AT03-D02-002	1697	1
5	AT02-P03-003	1697	1
6	X86371-P02	930.5	1
7	X86376-P02	930.5	1
8	X86374-P01-03	1556.5	1
9	X86375-P01-03	1556.5	1
10	AC01-P01-01	947	1
11	AC04-P03-01	947	1
12	AC01-P02-02	2037	1
13	AC04-P04-02	2037	1
14	X86412-P02-01	1713.5	1
15	X86412-P03-01	1713.5	1
16	MS01-P01	320	1
17	MS02-P01	320	1
18	X86372-P01	320	1
19	X86373-P02	320	1
20	AJ03-P01-03	1434.5	1
21	GS01-004	150	1
22	AJ01-Q01	35	4
23	X86412-KD02-03	1713.5	1
24	X86412-D02-03	1713.5	1
25			
26			
27			
28			
29			
30			






△ OTHERS (ALUM. & G.M.S. PARTS)

ITEM	FAB. DWG NO.	LENGTH (mm)	QTY
46	BP-C07		1
	1517.5X854		
47			
48			
49			
50			
51			
52			
53			
54	PT-GL04-C07		1
	1678.5X915		
55	PT-GL01-C07		1
	1678.5X2005		

 美特鋁質有限公司 MIDI Aluminium Fabricator Ltd.				工程號 J856 地盘 天榮站	類別 制圖 李傳鵬 復核 練松文 批准 林仁安	物料號 M1 2022-11-26 2022-11-27 2022-11-28	圖號 CW-305D 數量 - 單件重量 - (KG)
修改 A B 日期 05.02 05.18	採用工廠 材料颜色 -UCT542919XL-3	地盤 ✓ 图纸名称 单元组装图 材料 -					

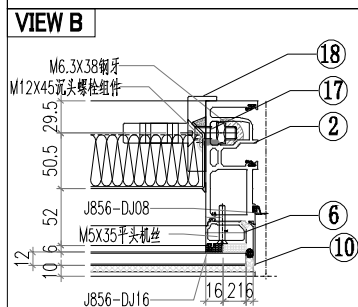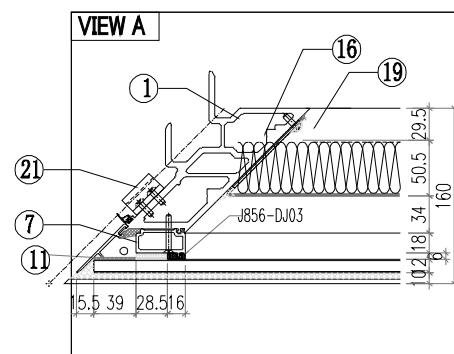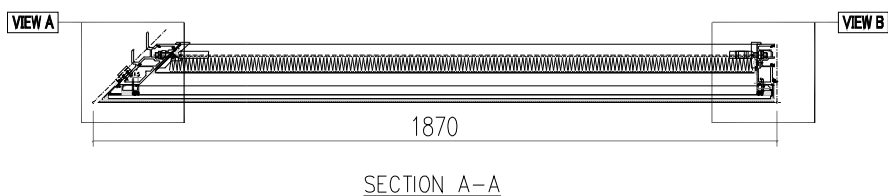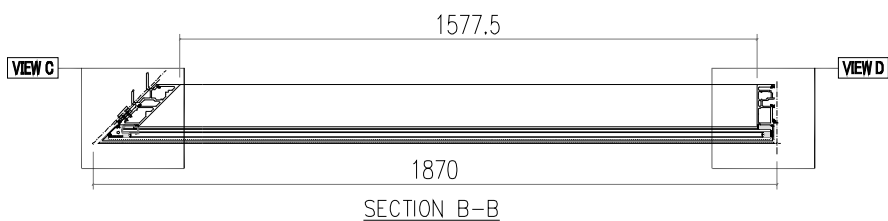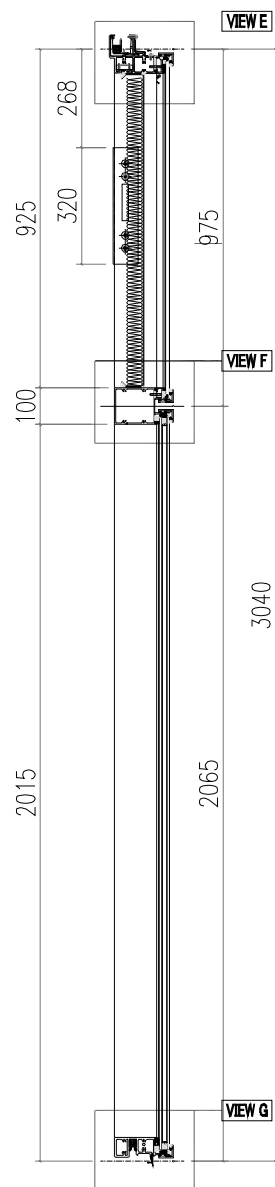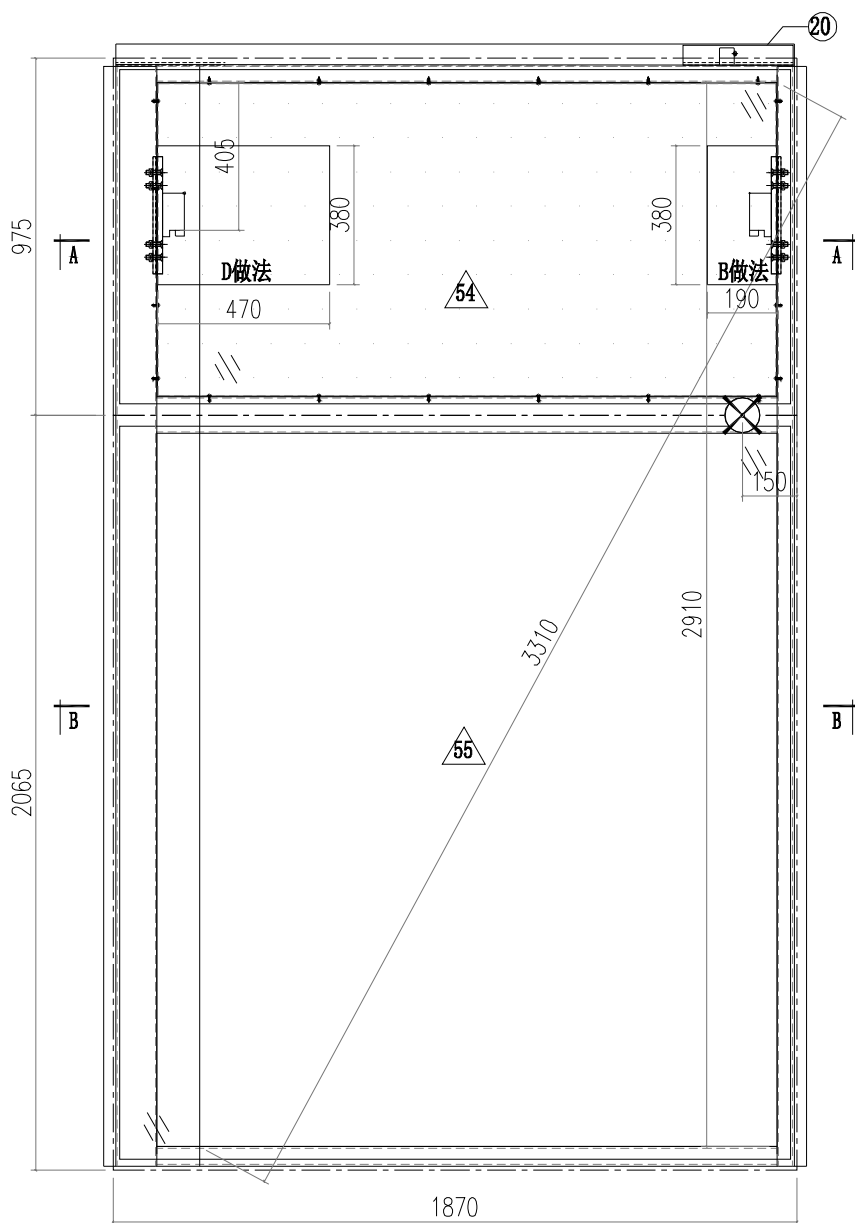

 美特鋁質有限公司 MIDI Aluminium Fabricator Ltd.		工程號 J856 地盘 天榮站	類別 制圖 李傳鵬 復核 練松文 批准 林仁安	物料號 M1 2022-11-26 圖號 CW-305D 數量 - 單件重量 - (KG)
修改 日期	採用工廠 材料颜色 -UCT542919XL-3	图纸名称 单元组装图 材料 -		

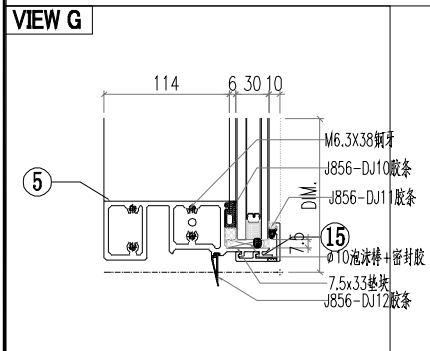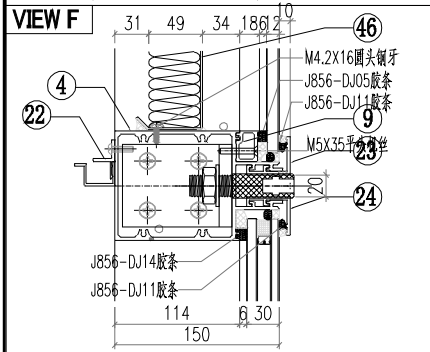
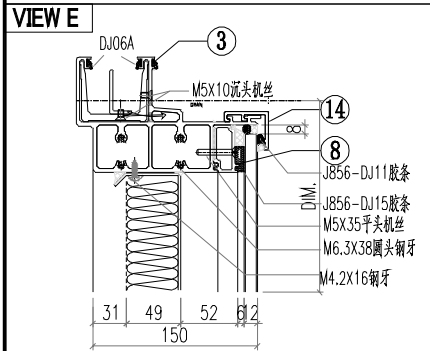
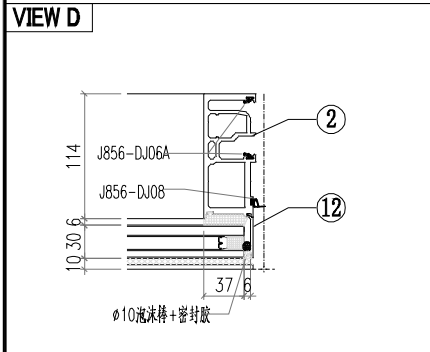
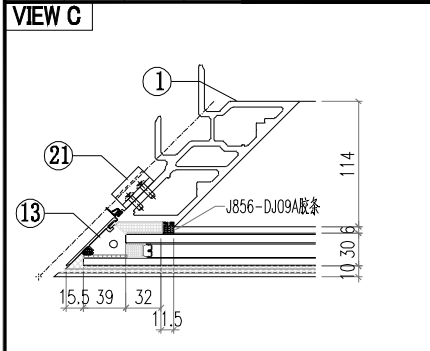


ALUM. EXTRUSION			
ITEM	FAB. DWG NO.	LENGTH (mm)	QTY
1	AM03-P02	3007	1
2	AM02-D02	3007	1
3	AT01-P07-002	1841.5	1
4	AT03-D03-001	1829.5	1
5	AT02-P04-001	1828.5	1
6	X86371-P01	930.5	1
7	X86376-P01	930.5	1
8	X86374-P02-02	1689	1
9	X86375-P02-02	1689	1
10	AC01-P01R-1	947	1
11	AC04-P01-01	947	1
12	AC01-P02R-2	2037	1
13	AC04-P02-02	2037	1
14	X86412-P04-02	1846	1
15	X86412-P05-02	1846	1
16	MS01-P01	320	1
17	MS02-P01	320	1
18	X86372-P02	320	1
19	X86373-P01	320	1
20	GS01-001	300	1
21	AJ01-Q01	35	4
22	AJ03-P02-02	1567	1
23	X86412-KD03-01	1846	1
24	X86412-D03-01	1846	1
25			
26			
46	BP-C02		1
	1650X854		
47			
48			
49			
50			
51			
52			
53			
54	PT-GL04-C10		1
	1811X915		
55	PT-GL01-C10		1
	1811X2005		

**OTHERS (ALUM. & G.M.S. PARTS)**

ITEM	FAB. DWG NO.	LENGTH (mm)	QTY
46	BP-C02		1
	1650X854		
47			
48			
49			
50			
51			
52			
53			
54	PT-GL04-C10		1
	1811X915		
55	PT-GL01-C10		1
	1811X2005		


 美特鋁質有限公司 MIDI Aluminium Fabricator Ltd.			工程號 J856 地盘 天榮站	類別 制圖 李傳鵬 復核 練松文 批准 林仁安	物料號 M1 2022-11-26 2022-11-27 2022-11-28	圖號 CW-307D 數量 - 單件重量 - (KG)
修改 A 日期 05.18	採用工廠 材料颜色 -UCT542919XL-3	地盤 <input checked="" type="checkbox"/>	图纸名称 单元组装图 材料 -			

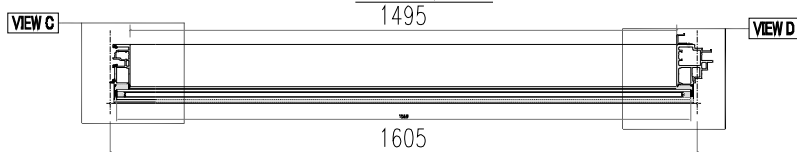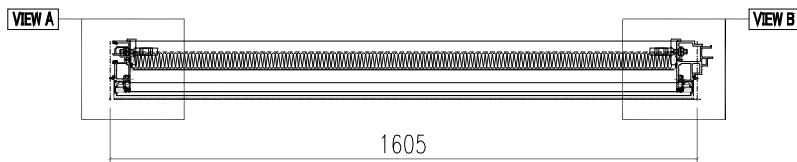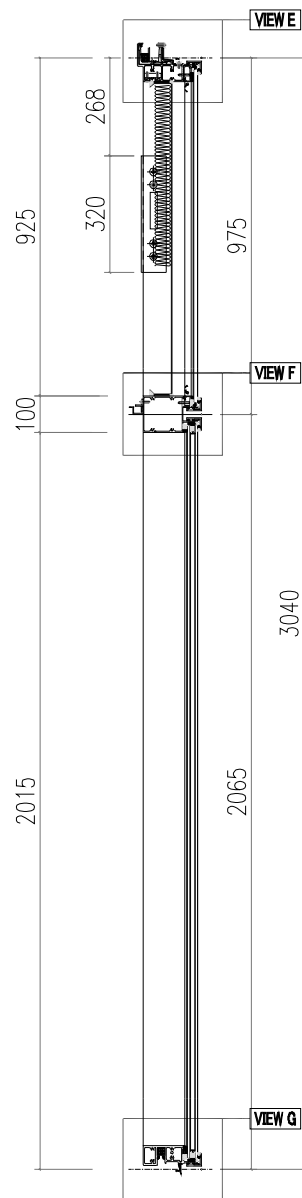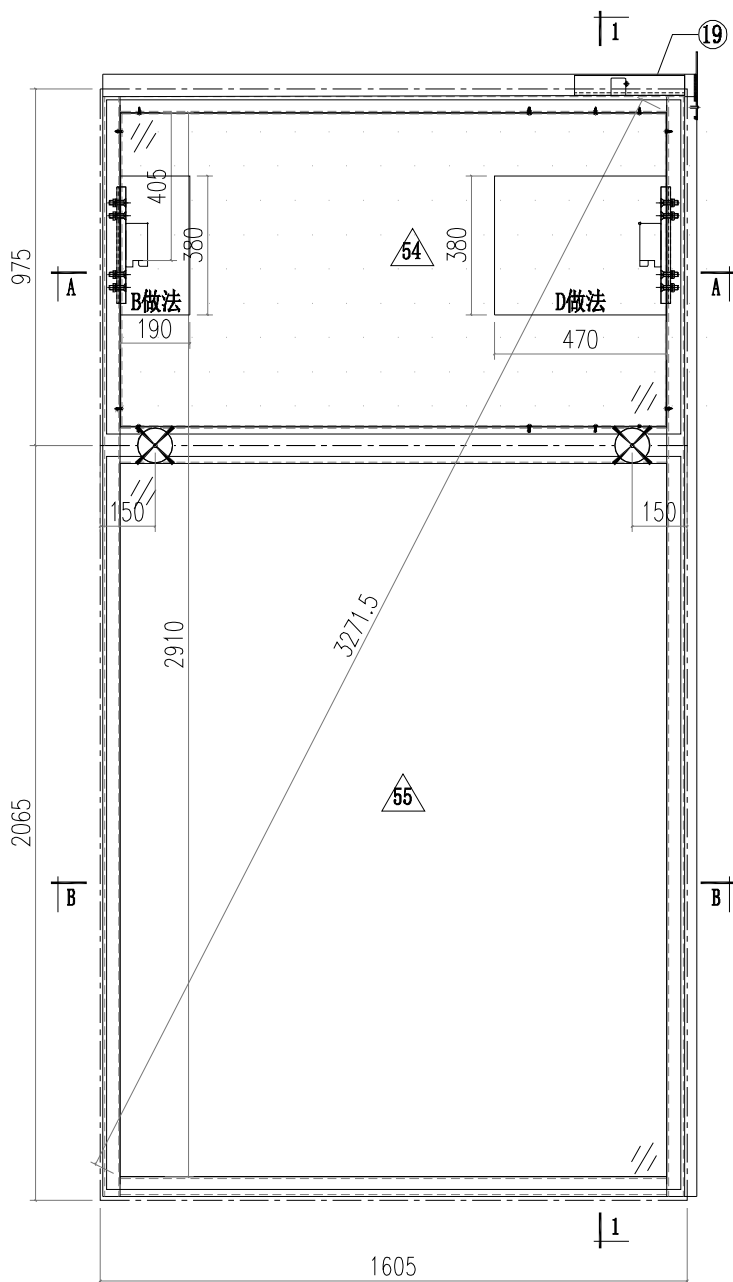

SECTION B-B






 美特鋁質有限公司 MIDI Aluminium Fabricator Ltd.		工程號 J856 地盘 天榮站	類別 制圖 李傳鵬 2022-11-26 復核 練松文 2022-11-27 批准 林仁安 2022-11-28	物料號 M1 圖號 CW-308D 數量 - 單件重量 - (KG)
修改 A 日期 05.18	採用工廠 材料颜色 -UCT542919XL-3	图纸名称 单元组装图 材料 -		

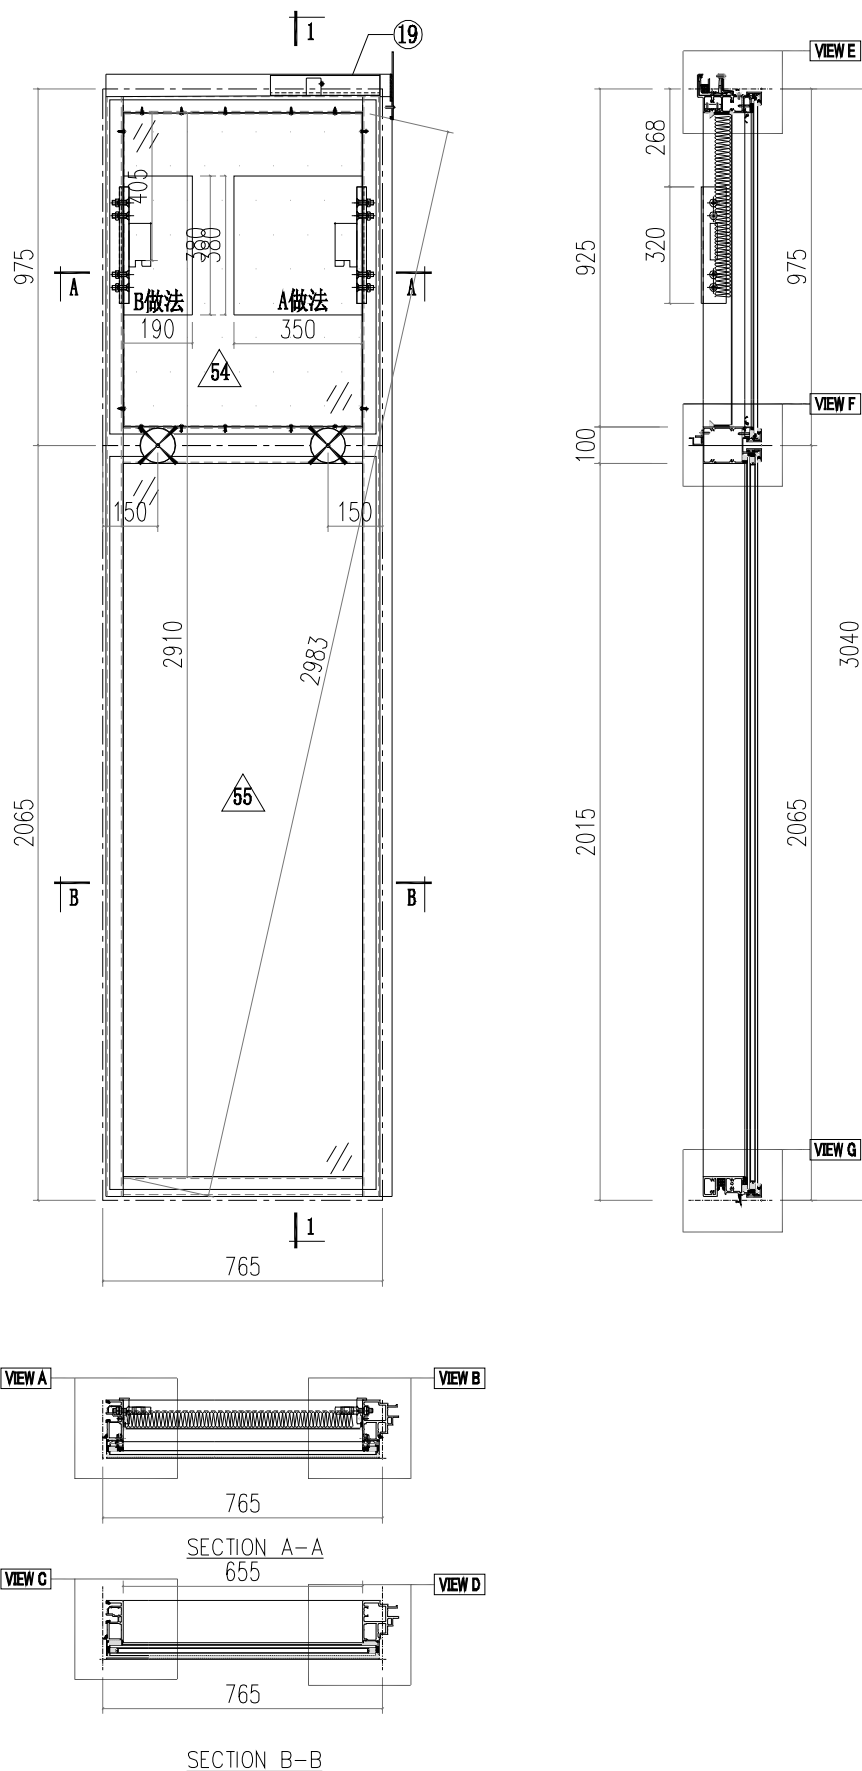




 美特鋁質有限公司 MIDI Aluminium Fabricator Ltd.			工程號 J856	類別 制圖	物料號 M1
地盤 天榮站			制圖 李傳鵬	2022-11-26	圖號 CW-307MD
修改 日期	A 05.18	採用工廠 地盤 <input checked="" type="checkbox"/>	图纸名称 单元组装图	復核 林松文	2022-11-27
材料颜色 - UCT542919XL-3			材料 -	批准 林仁安	2022-11-28
					數量 -
					單件重量 - (KG)

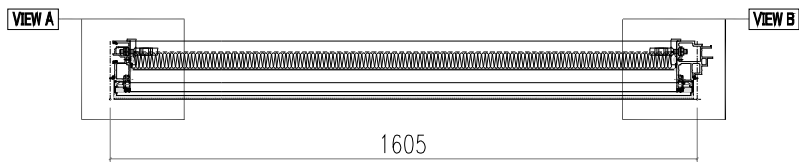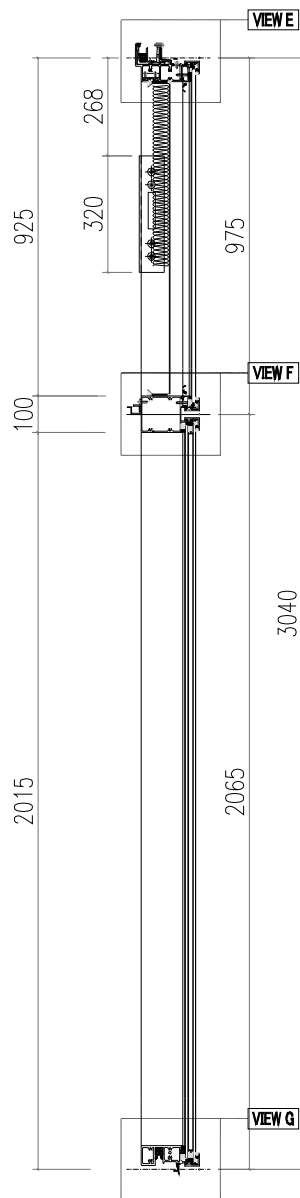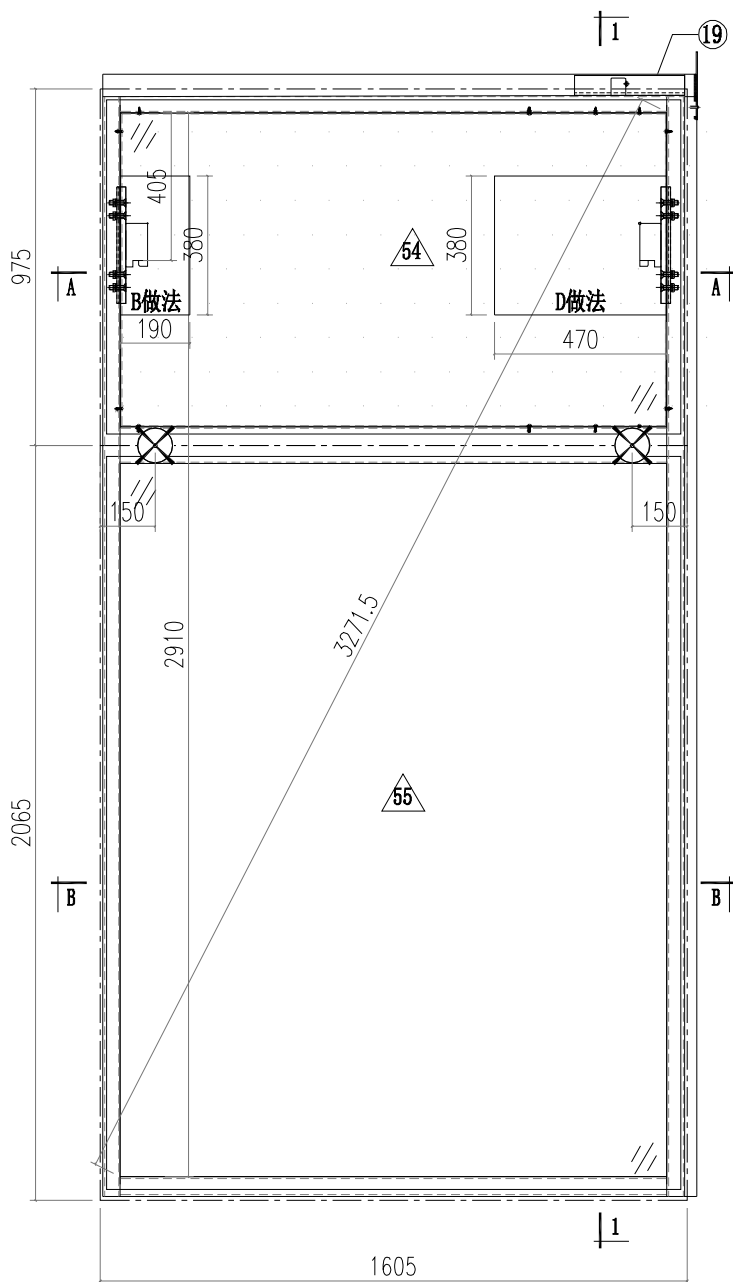






SECTION A-A  
1495

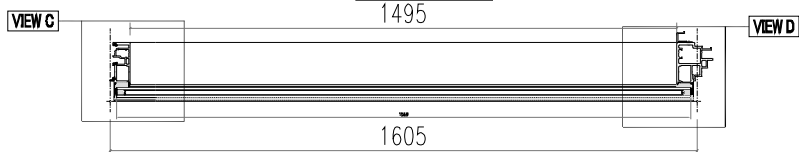

SECTION B-B






 美特鋁質有限公司 MIDI Aluminium Fabricator Ltd.				工程號 J856 地盘 天榮站	類別 制圖 李傳鵬 復核 練松文 批准 林仁安	物料號 M1 2022-11-26 2022-11-27 2022-11-28	圖號 AT01-P01 數量 - 單件重量 - (KG)
修改 D B C 日期 05.18 05.10 05.13	採用工廠 地盤 <input checked="" type="checkbox"/>	图纸名称 铝料加工图 材料 AT01					

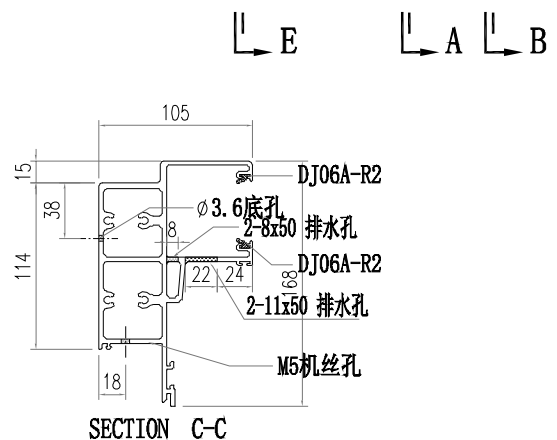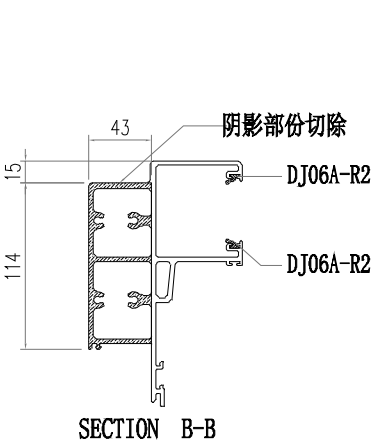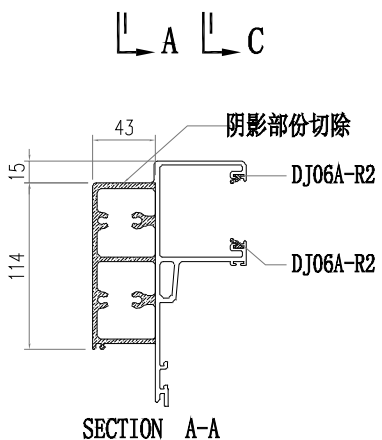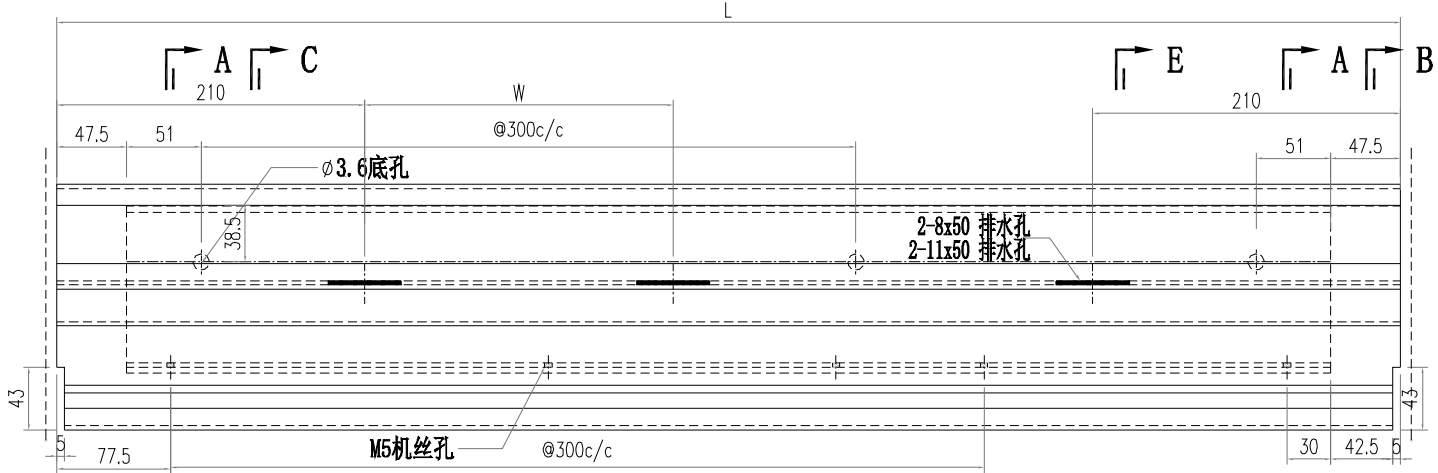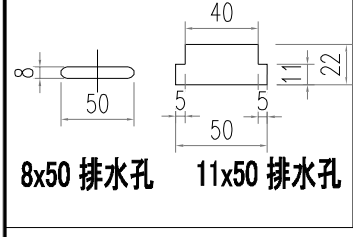






部件编号	L	分格尺寸	W
AT01-P01-001	1342.5	1357.5	461
AT01-P01-002	635	650	
AT01-P01-003	942.5	957.5	

 美特鋁質有限公司 MIDI Aluminium Fabricator Ltd.				工程號 J856 地盘 天榮站	類別 制圖 李傳鵬 復核 練松文 批准 林仁安	物料號 M1 2022-11-26 2022-11-27 2022-11-28	圖號 AT01-P02 數量 - 單件重量 - (KG)
修改 D B C 日期 05.1805.1005.13	採用工廠 材料颜色 -UCT542919XL-3	地盤 ✓ 图纸名称 铝料加工图	材料 AT01				

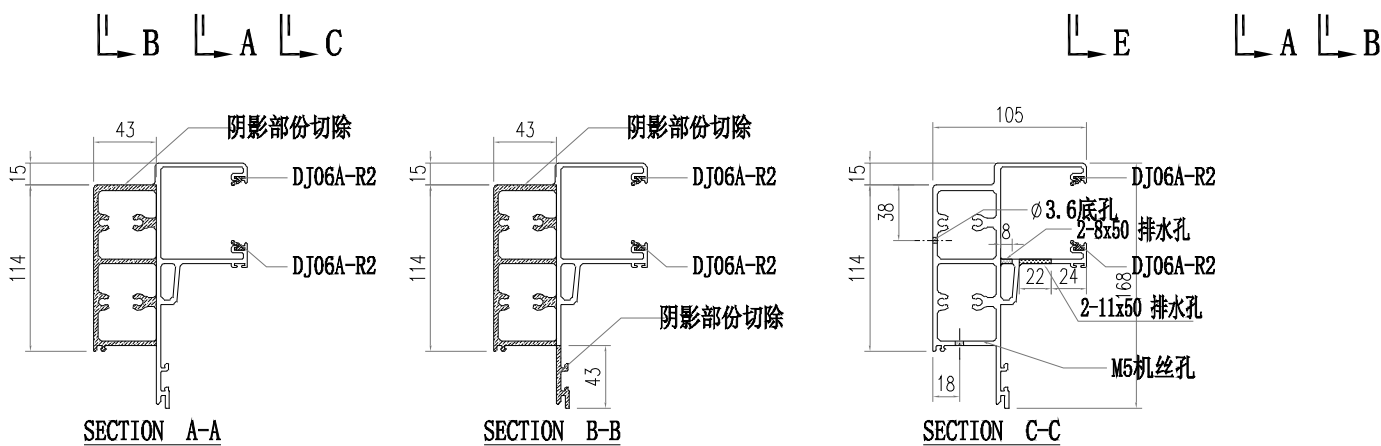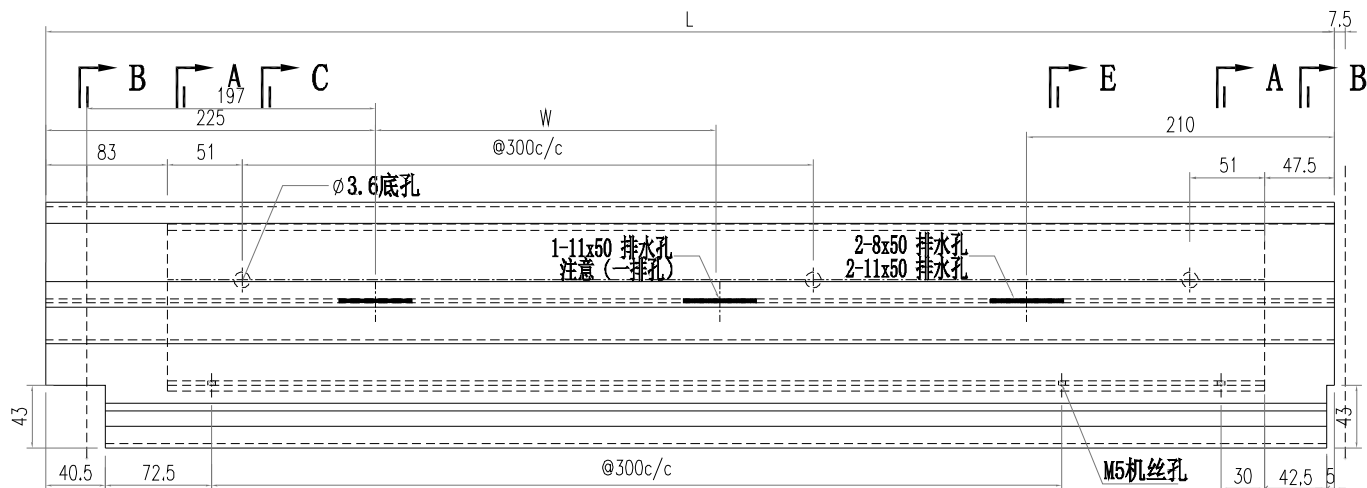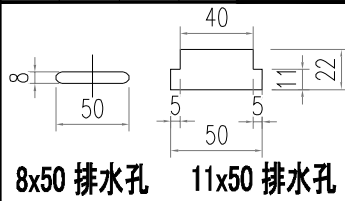






部件编号	L	分格尺寸	W
AT01-P02-001	670.5	650	0
AT01-P02-002	1743	1722.5	2X436

 美特鋁質有限公司 MIDI Aluminium Fabricator Ltd.				工程號 J856 地盘 天榮站	類別 制圖 李傳鵬 復核 練松文 批准 林仁安	物料號 M1 2022-11-26 2022-11-27 2022-11-28	圖號 AT01-P03 數量 - 單件重量 - (KG)
修改 D B C 日期 05.1805.1005.13	採用工廠 材料颜色 -UCT542919XL-3	地盤 ✓ 图纸名称 铝料加工图 材料 AT01					

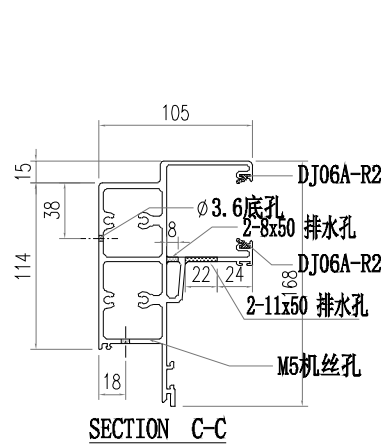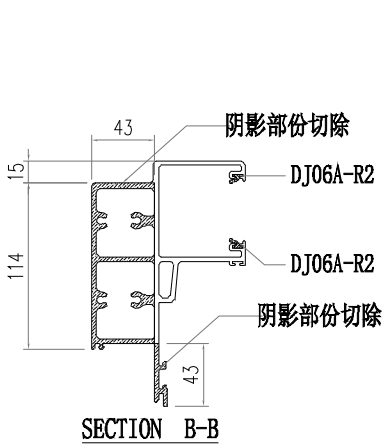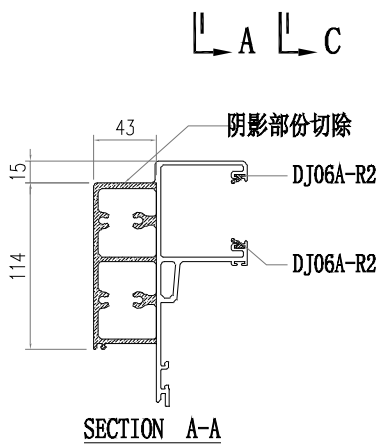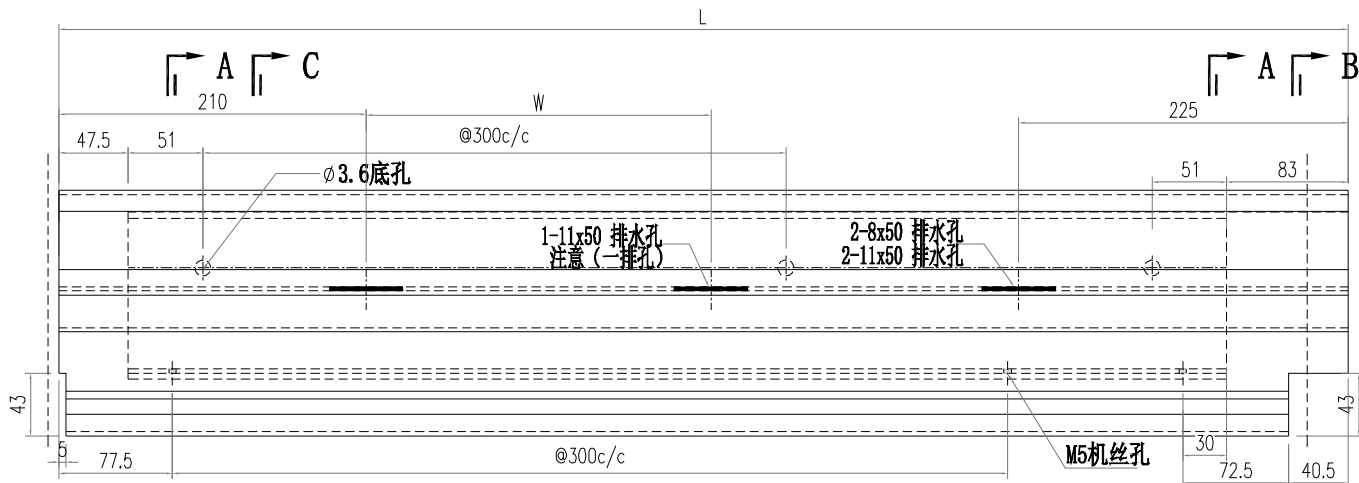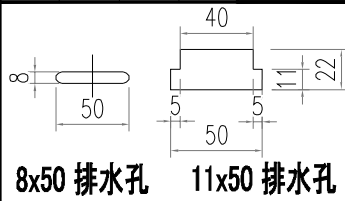






部件编号	L	分格尺寸	W
AT01-P03-001	1743	1722.5	2X436
AT01-P03-002	670.5	650	0
AT01-P03-003	1510.5	1490	537.5
AT01-P03-004	785.5	765	0
AT01-P03-005	1625.5	1605	595

 美特鋁質有限公司 MIDI Aluminium Fabricator Ltd.				工程號 J856 地盘 天榮站	類別 制圖 李傳鵬 復核 練松文 批准 林仁安	物料號 M1 2022-11-26 2022-11-27 2022-11-28	圖號 AT01-P04 數量 - 單件重量 - (KG)
修改 A B C 日期 05.02 05.10 05.18	採用工廠 地盤 <input checked="" type="checkbox"/>	图纸名称 铝料加工图 材料 AT01					
材料颜色 -UCT542919XL-3							

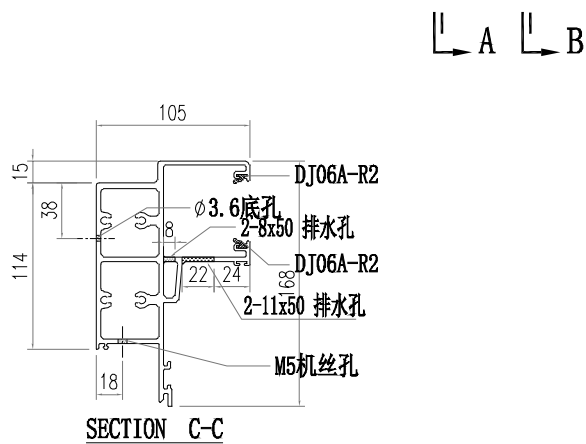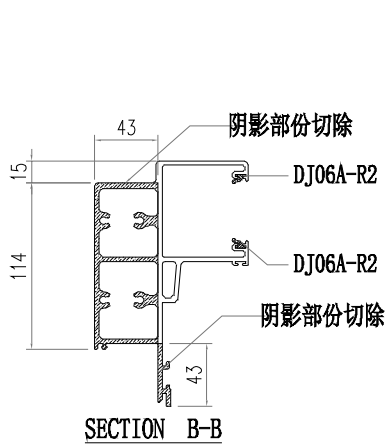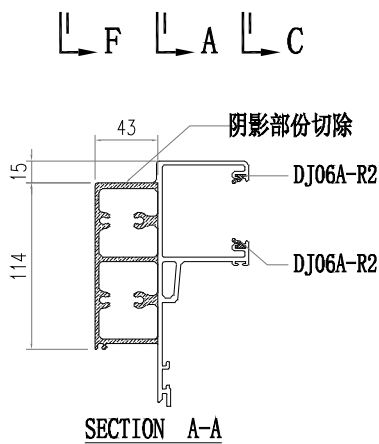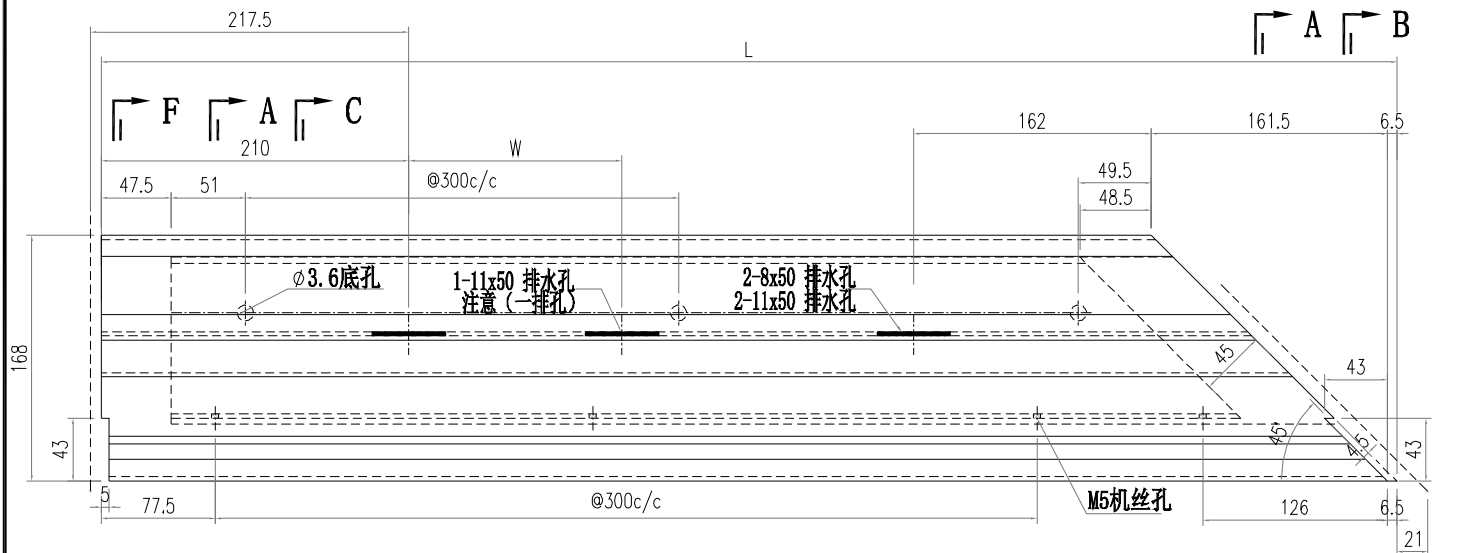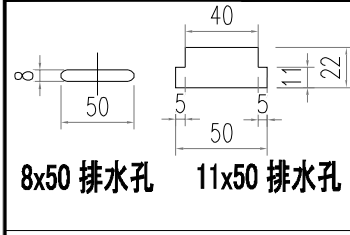






部件编号	L	分格尺寸	W
AT01-P04-001	916.5	945	0
AT01-P04-002	1941.5	1970	2X467
AT01-P04-003	1709	1737.5	585

 美特鋁質有限公司 MIDI Aluminium Fabricator Ltd.			工程號 J856 地盘 天榮站	類別 制圖 李傳鵬 復核 練松文 批准 林仁安	物料號 M1 2022-11-26 2022-11-27 2022-11-28	圖號 AT01-P05 數量 - 單件重量 - (KG)
修改 A B C 日期 05.02 05.10 05.18	採用工廠 地盤 <input checked="" type="checkbox"/>	图纸名称 铝料加工图 材料 AT01				
材料颜色 -UCT542919XL-3						

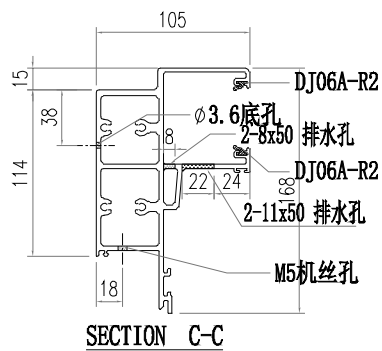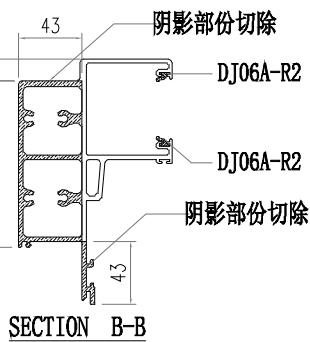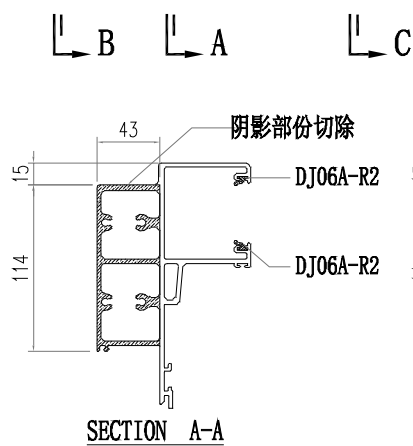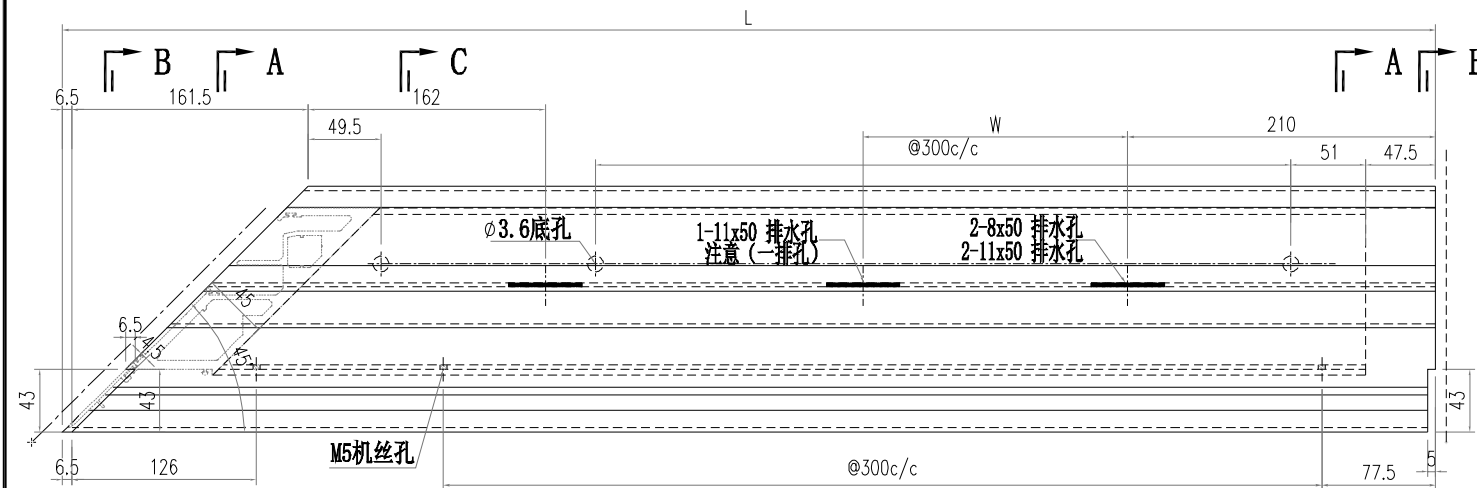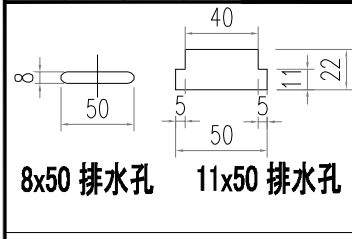






部件编号	L	分格尺寸	W
AT01-P05-001	1841.5	1870	2X433.5

 美特鋁質有限公司 MIDI Aluminium Fabricator Ltd.			工程號 J856 地盘 天榮站	類別 制圖 李傳鵬 復核 練松文 批准 林仁安	物料號 M1 2022-11-26 2022-11-27 2022-11-28	圖號 AT01-P06 數量 - 單件重量 - (KG)
修改 A B C 日期 05.02 05.10 05.18	採用工廠 地盤 <input checked="" type="checkbox"/>	图纸名称 铝料加工图 材料 AT01				
材料颜色 -UCT542919XL-3						

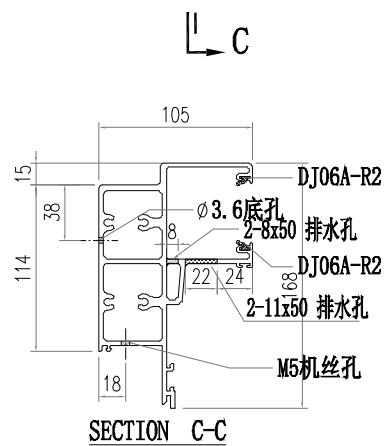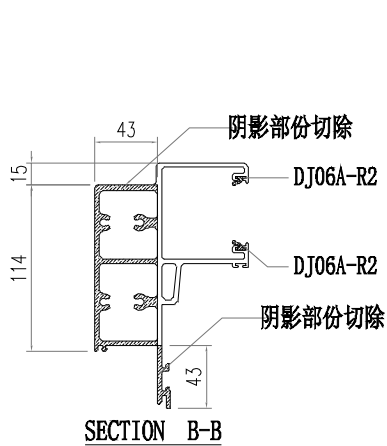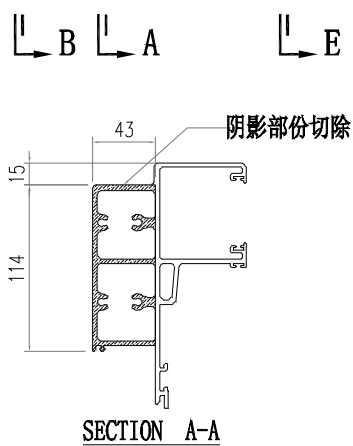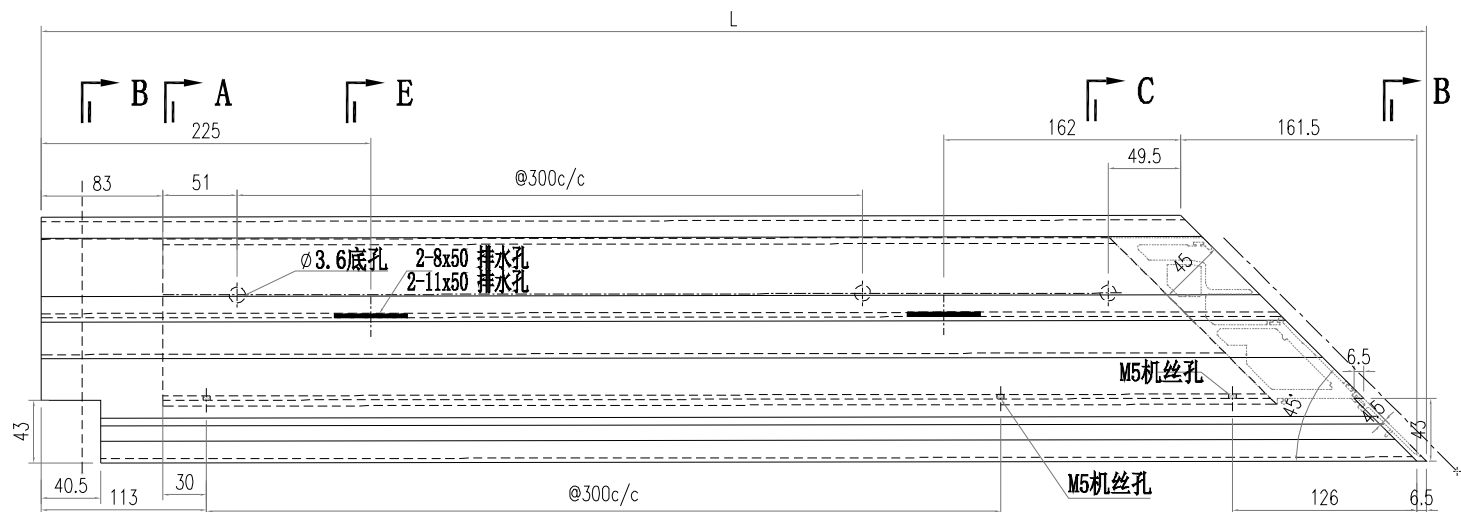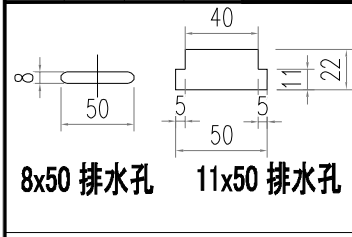






部件编号	L	分格尺寸
AT01-P06-001	727	720
AT01-P06-002	627	620

 美特鋁質有限公司 MIDI Aluminium Fabricator Ltd.			工程號 J856 地盘 天榮站	類別 制圖 李傳鵬 復核 練松文 批准 林仁安	物料號 M1 2022-11-26 2022-11-27 2022-11-28	圖號 AT01-P07 數量 - 單件重量 - (KG)
修改 A B C 日期 05.02 05.10 05.18	採用工廠 地盤 <input checked="" type="checkbox"/>	图纸名称 铝料加工图 材料 AT01				
材料颜色 -UCT542919XL-3						

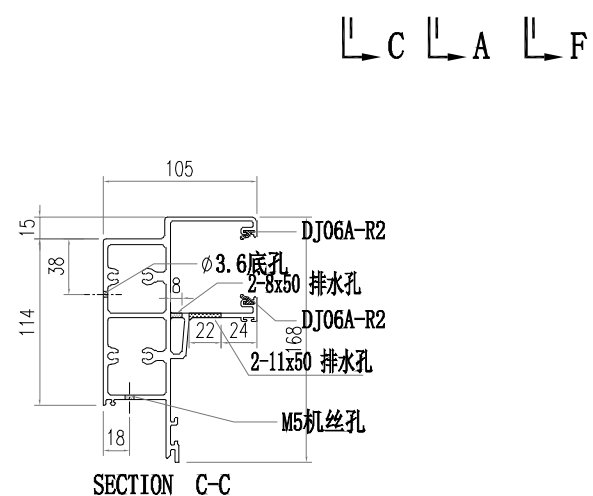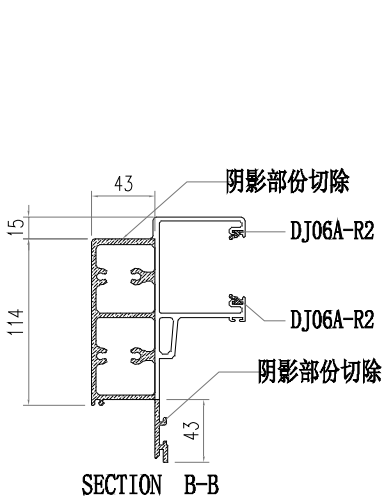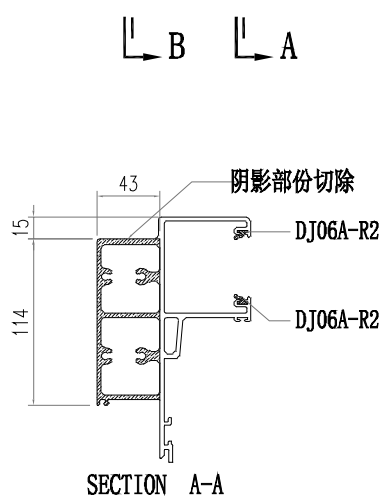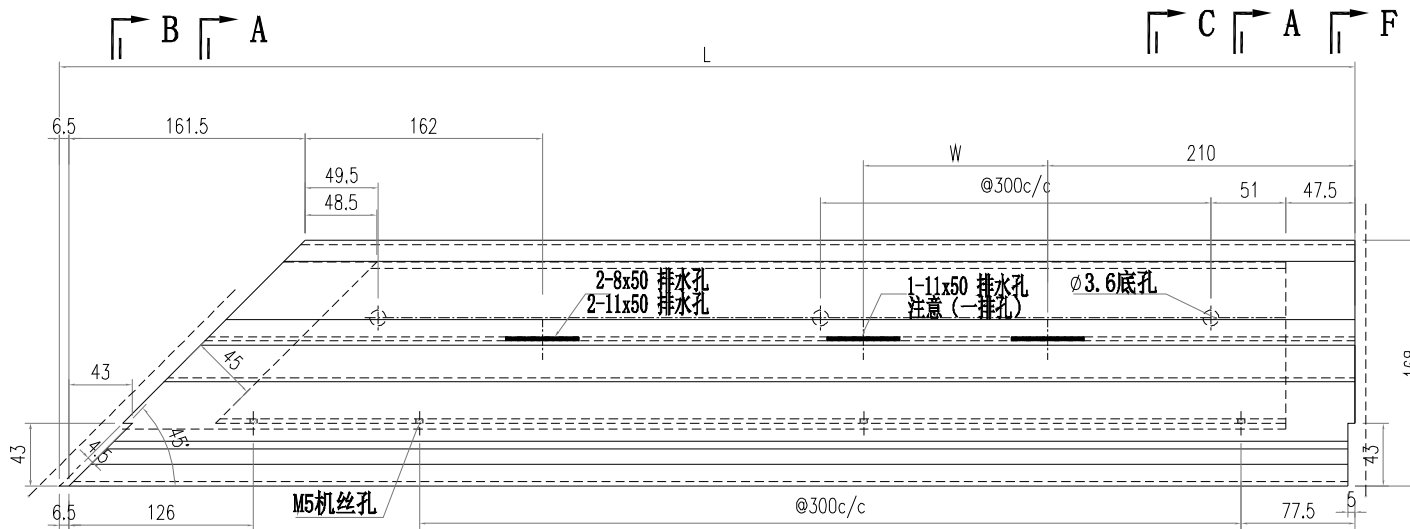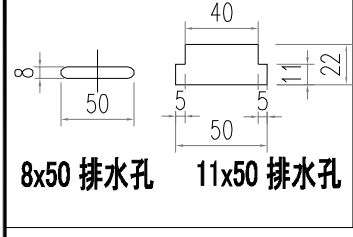




部件编号	L	分格尺寸 W	
AT01-P07-001	1941.5	1970	2X467
AT01-P07-002	1841.5	1870	2X433.5

 美特鋁質有限公司 MIDI Aluminium Fabricator Ltd.			工程號 J856 地盘 天榮站	類別 制圖 李傳鵬 復核 練松文 批准 林仁安	物料號 M1 2022-11-26 2022-11-27 2022-11-28	圖號 AT01-P08 數量 - 單件重量 - (KG)
修改 A B C 日期 05.02 05.10 05.18	採用工廠 地盤 <input checked="" type="checkbox"/>	图纸名称 铝料加工图 材料 AT01				
材料颜色 -UCT542919XL-3						

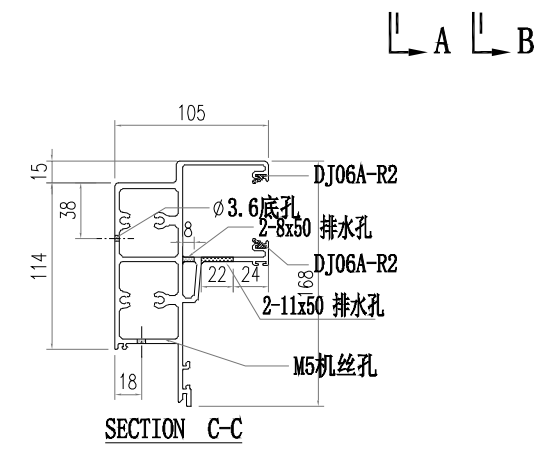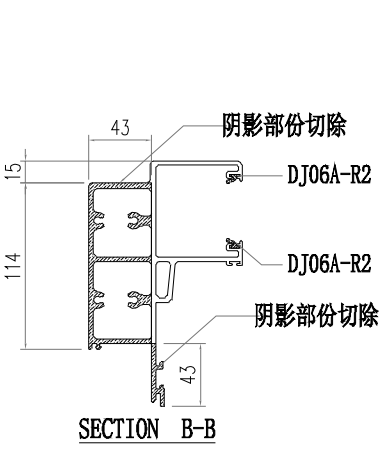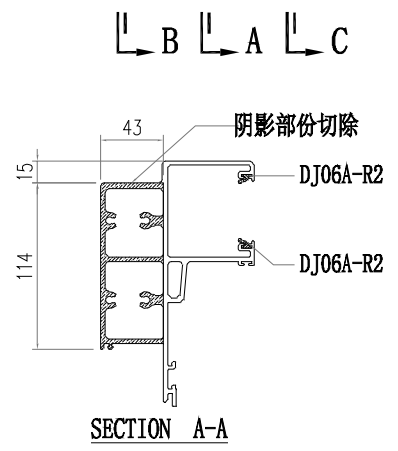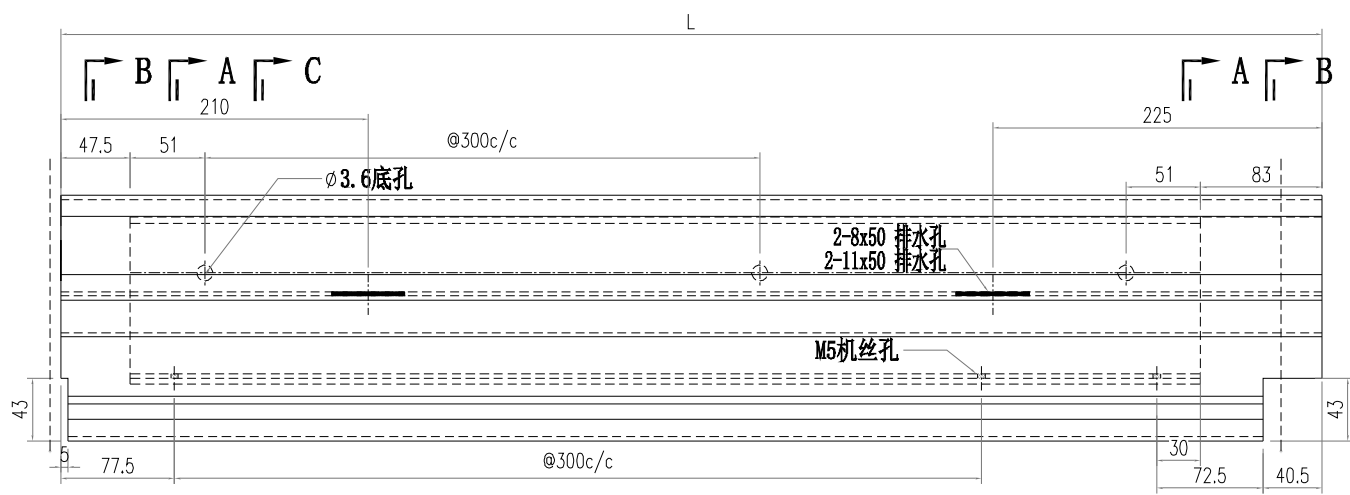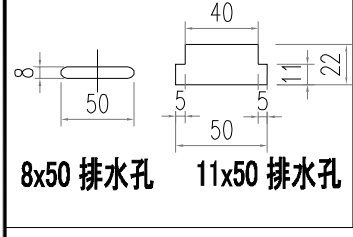



部件编号	L	分格尺寸
AT01-P08-001	670.5	650

 美特鋁質有限公司 MIDI Aluminium Fabricator Ltd.			工程號 J856 地盘 天榮站	類別 制圖 李傳鵬 復核 練松文 批准 林仁安	物料號 M1 2022-11-26 2022-11-27 2022-11-28	圖號 AT01-P09 數量 - 單件重量 - (KG)
修改 A B C 日期 05.02 05.10 05.18	採用工廠 地盤 <input checked="" type="checkbox"/>	图纸名称 铝料加工图 材料 AT01				

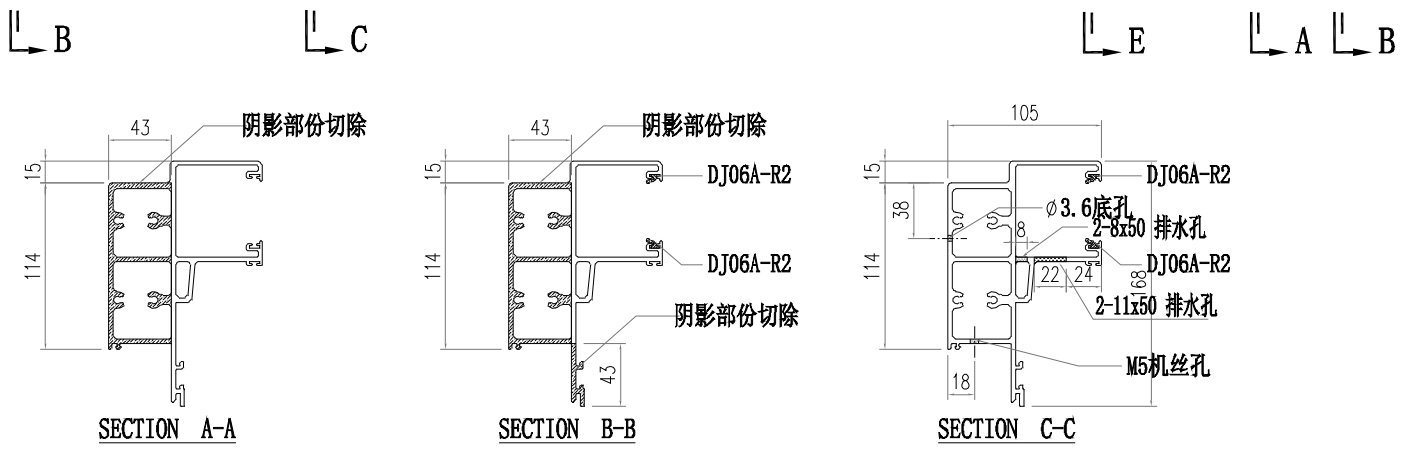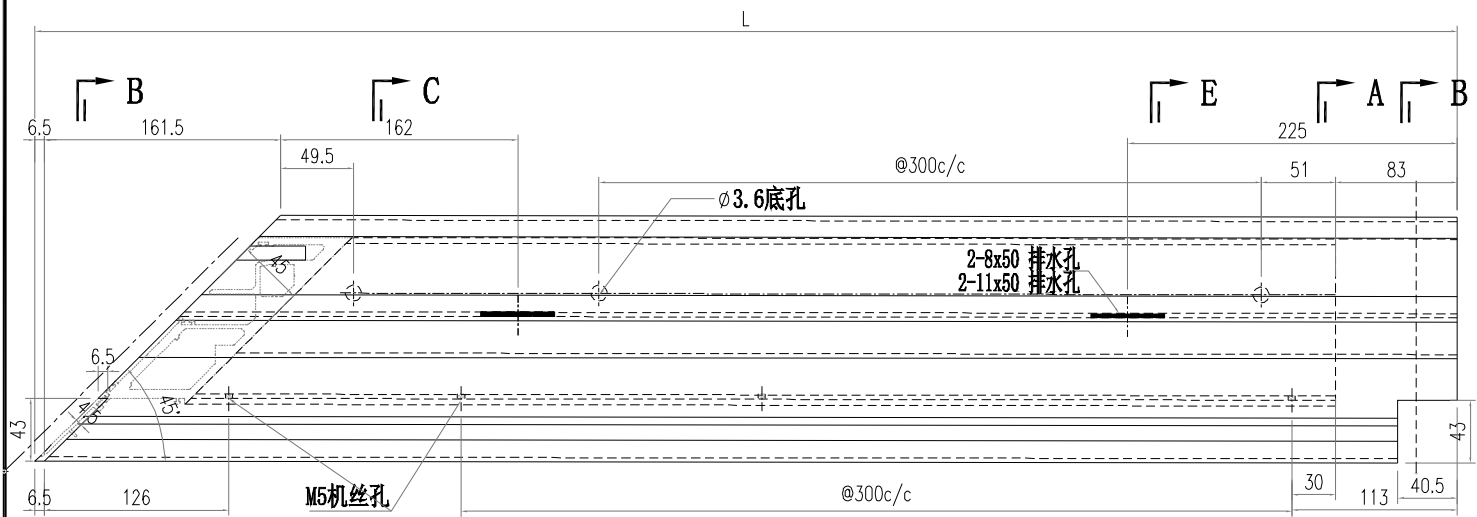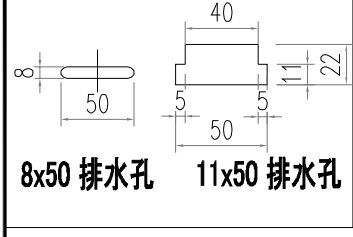


部件编号	L	分格尺寸
AT01-P09-001	727	720
AT01-P09-002	827	820


 美特鋁質有限公司 MIDI Aluminium Fabricator Ltd.			工程號 J856 地盘 天榮站	類別 制圖 李傳鵬 復核 練松文 批准 林仁安	物料號 M1 2022-11-26 2022-11-27 2022-11-28	圖號 AT04-P01 數量 - 單件重量 - (KG)
修改 A 日期 05.18	採用工廠 材料颜色 -UCT542919XL-3	地盤 <input checked="" type="checkbox"/>	图纸名称 铝料加工图 材料 AT04			

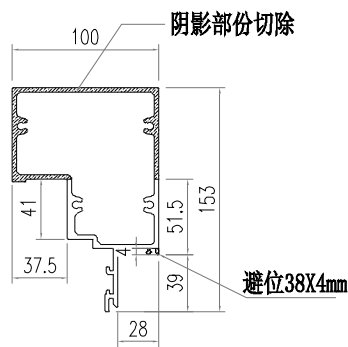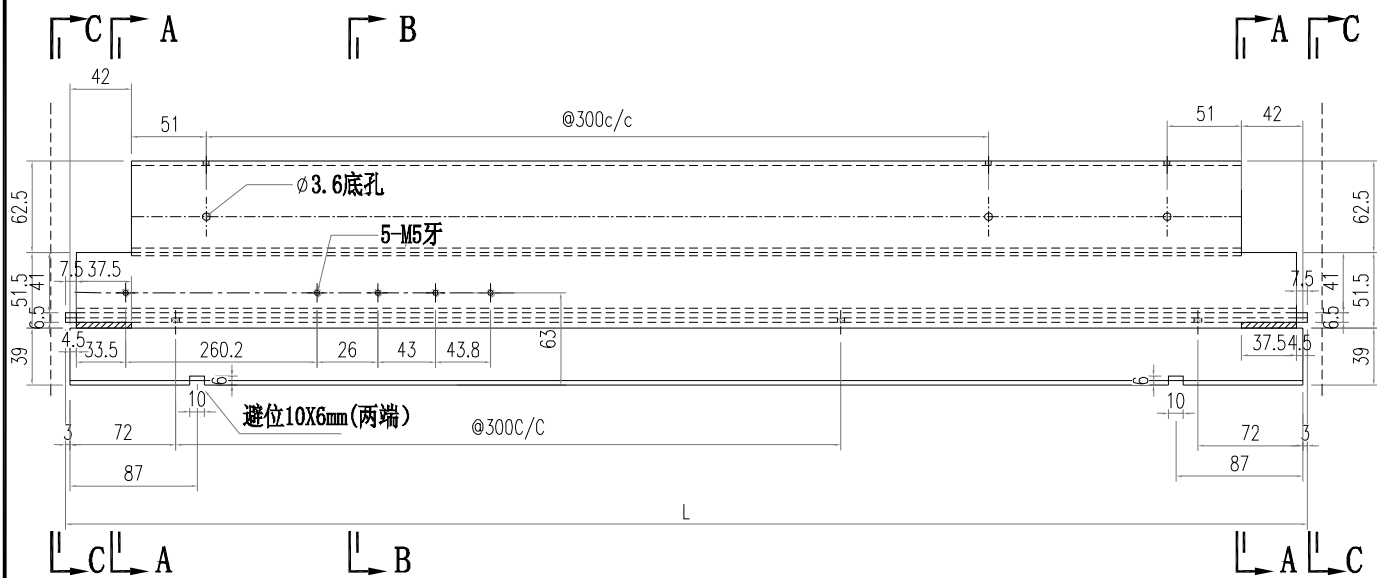


SECTION A-A

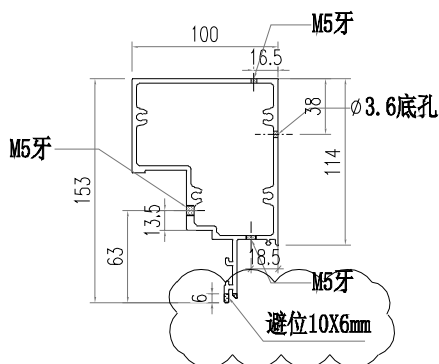

SECTION B-B


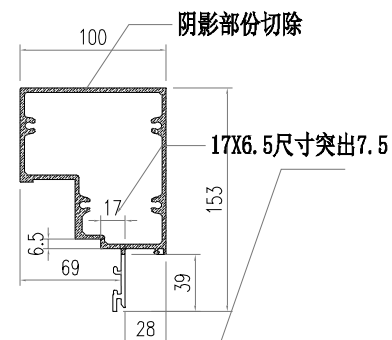


SECTION C-C

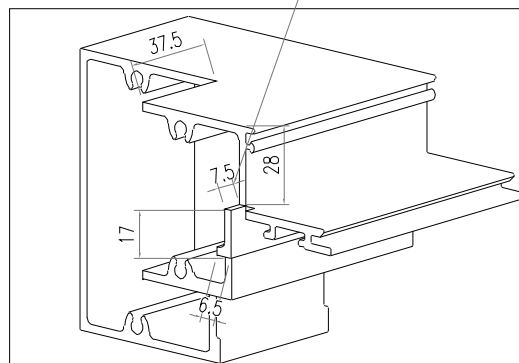


部件编号	L	分格尺寸
AT04-P01-001	630	650


 美特鋁質有限公司 MIDI Aluminium Fabricator Ltd.		工程號 J856 地盘 天榮站	類別 制圖 李傳鵬 復核 練松文 批准 林仁安	物料號 M1 2022-11-26 2022-11-27 2022-11-28	圖號 AT04-P02 數量 - 單件重量 - (KG)
修改 A 日期 05.18	採用工廠 材料颜色 -UCT542919XL-3	图纸名称 铝料加工图 材料 AT04			

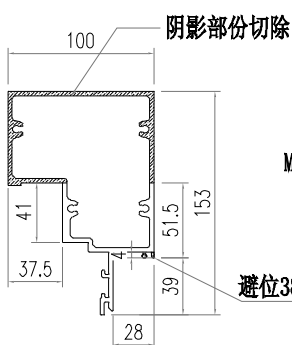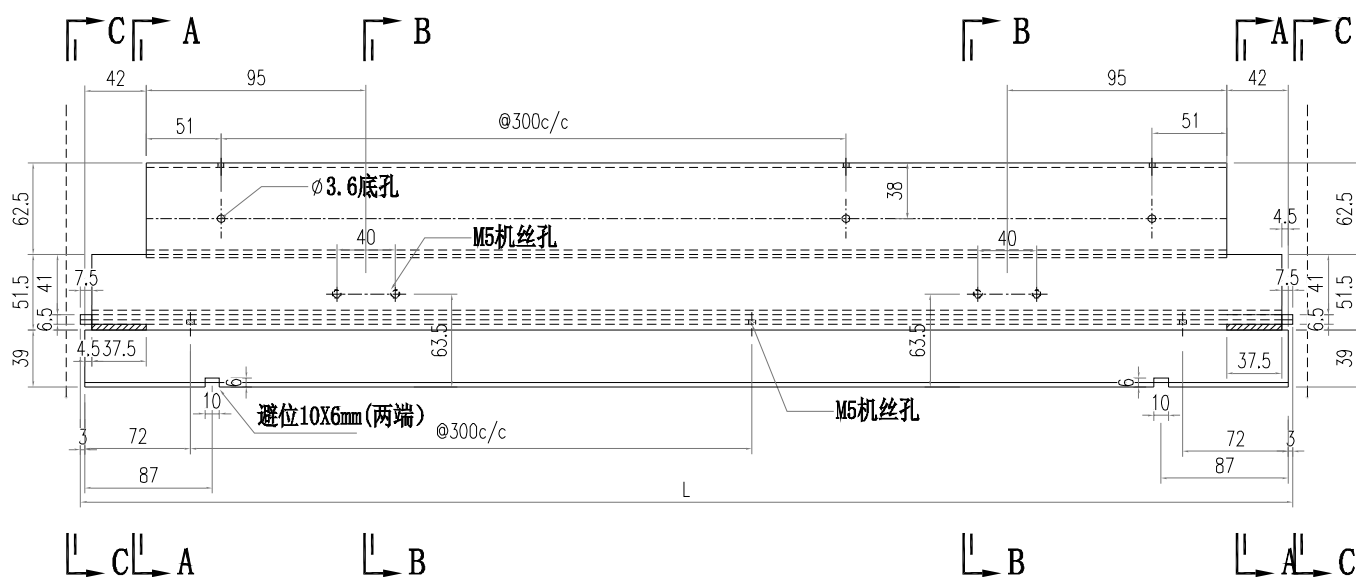


SECTION A-A

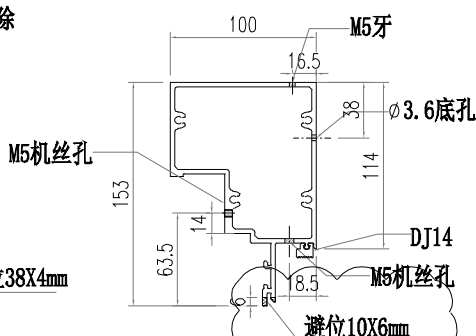

SECTION B-B


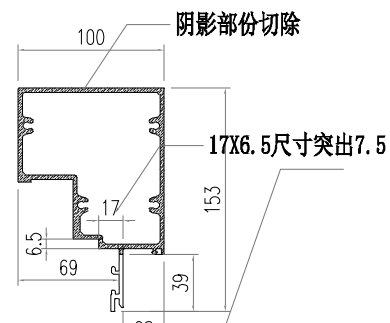


SECTION C-C

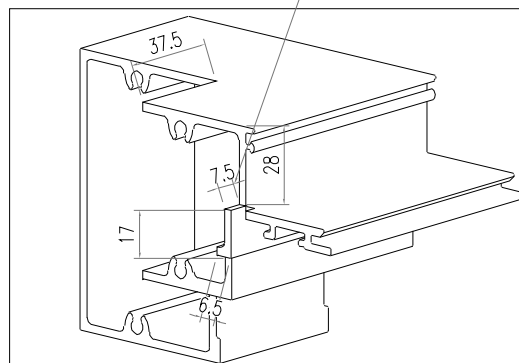


部件编号	L	分格尺寸
AT04-P02-001	630	650


 美特鋁質有限公司 MIDI Aluminium Fabricator Ltd.				工程號 J856 地盘 天榮站	類別 制圖 李傳鵬 復核 練松文 批准 林仁安	物料號 M1 2022-11-26 2022-11-27 2022-11-28	圖號 AT04-P03 數量 - 單件重量 - (KG)
修改 A B 日期 05.08 05.18	採用工廠 材料颜色 -UCT542919XL-3	图纸名称 铝料加工图 材料 AT04					

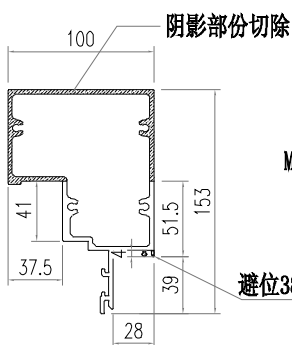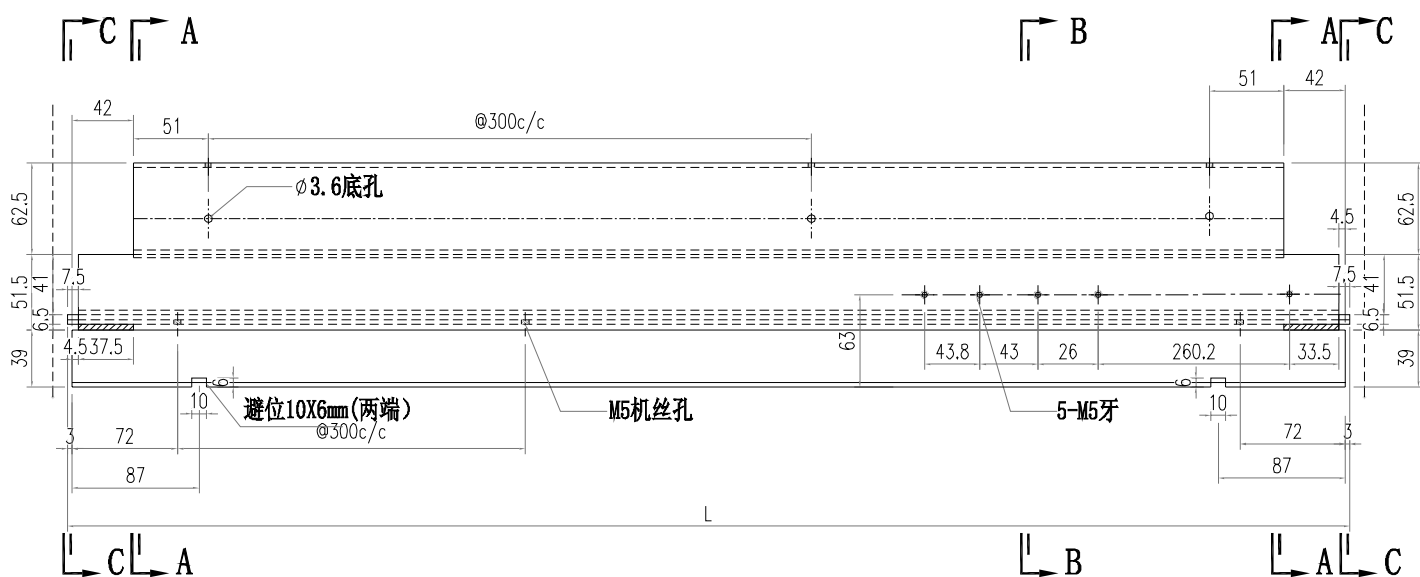


SECTION A-A

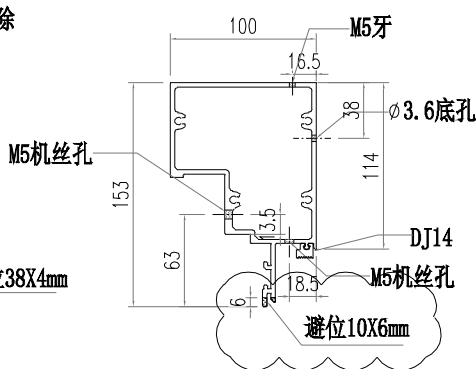

SECTION B-B


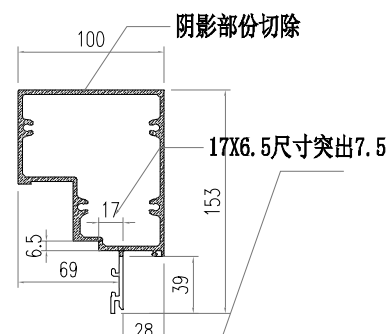


SECTION C-C

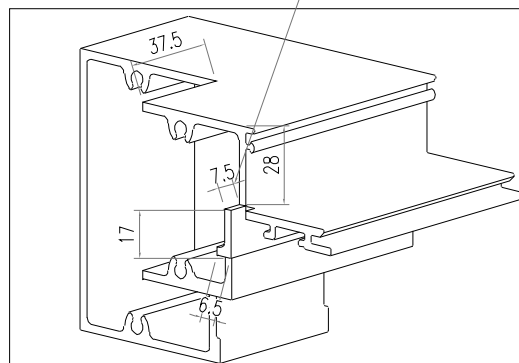


部件编号	L	分格尺寸
AT04-P03-001	630	650


 美特鋁質有限公司 MIDI Aluminium Fabricator Ltd.		工程號 J856 地盘 天榮站	類別 制圖 李傳鵬 復核 練松文 批准 林仁安	物料號 M1 2022-11-26 2022-11-27 2022-11-28	圖號 AT04-P04 數量 - 單件重量 - (KG)
修改 A 日期 05.18	採用工廠 材料颜色 -UCT542919XL-3	图纸名称 铝料加工图 材料 AT04			

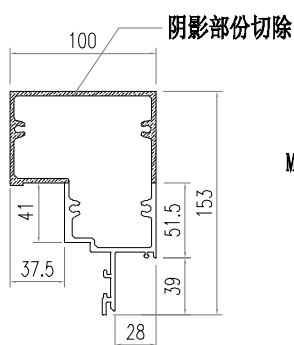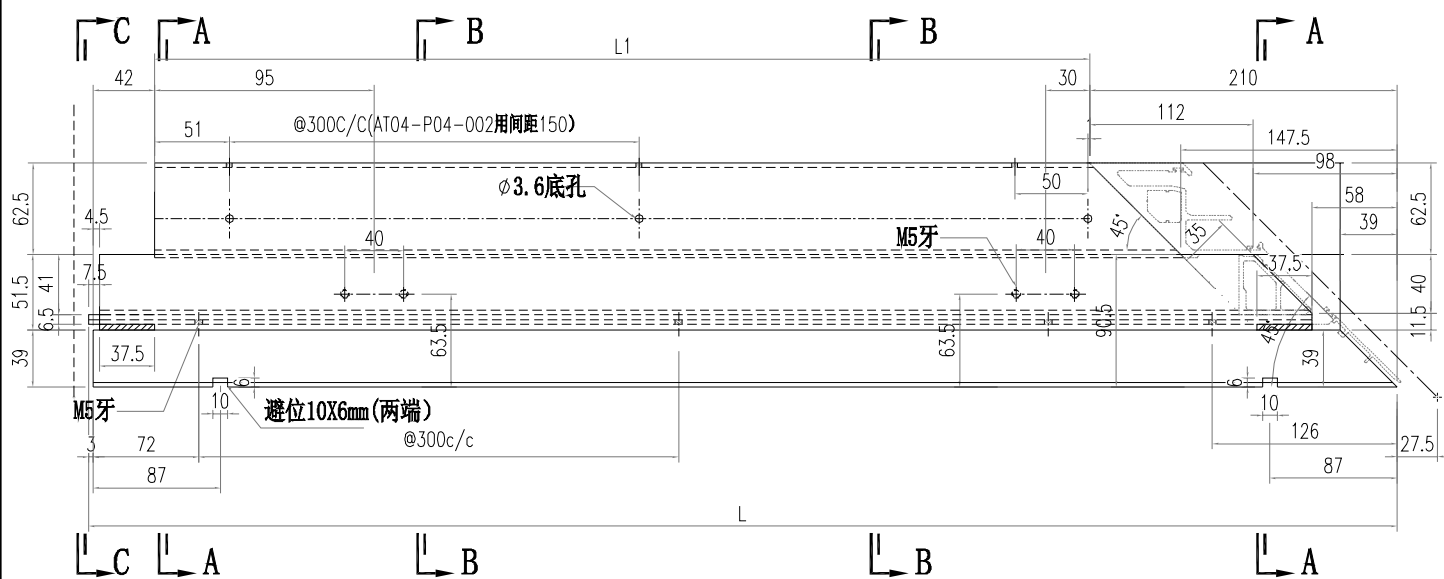


SECTION A-A

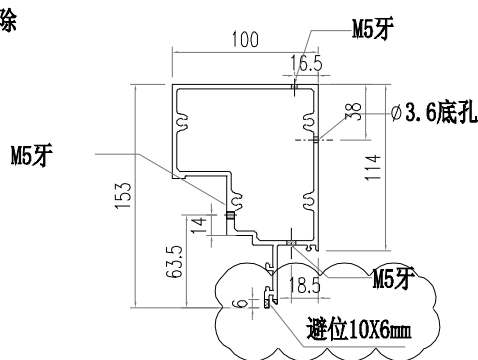

SECTION B-B


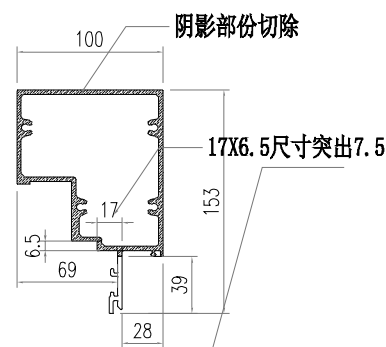


SECTION C-C

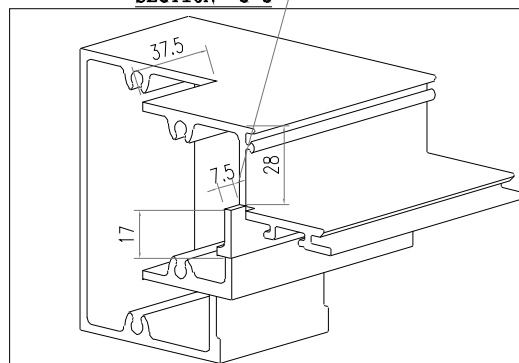


部件编号	L	L1	分格尺寸
AT04-P04-001	682.5	427.5	720
AT04-P04-002	582.5	327.5	620


 美特鋁質有限公司 MIDI Aluminium Fabricator Ltd.		工程號 J856 地盘 天榮站	類別 制圖 李傳鵬 復核 練松文 批准 林仁安	物料號 M1 2022-11-26 2022-11-27 2022-11-28	圖號 AT04-P05 數量 - 單件重量 - (KG)
修改 A 日期 05.18	採用工廠 材料颜色 -UCT542919XL-3	地盤 <input checked="" type="checkbox"/>	图纸名称 铝料加工图 材料 AT04		

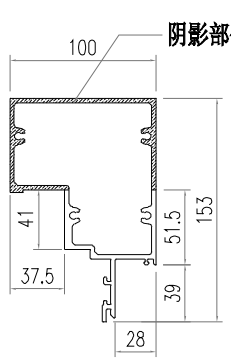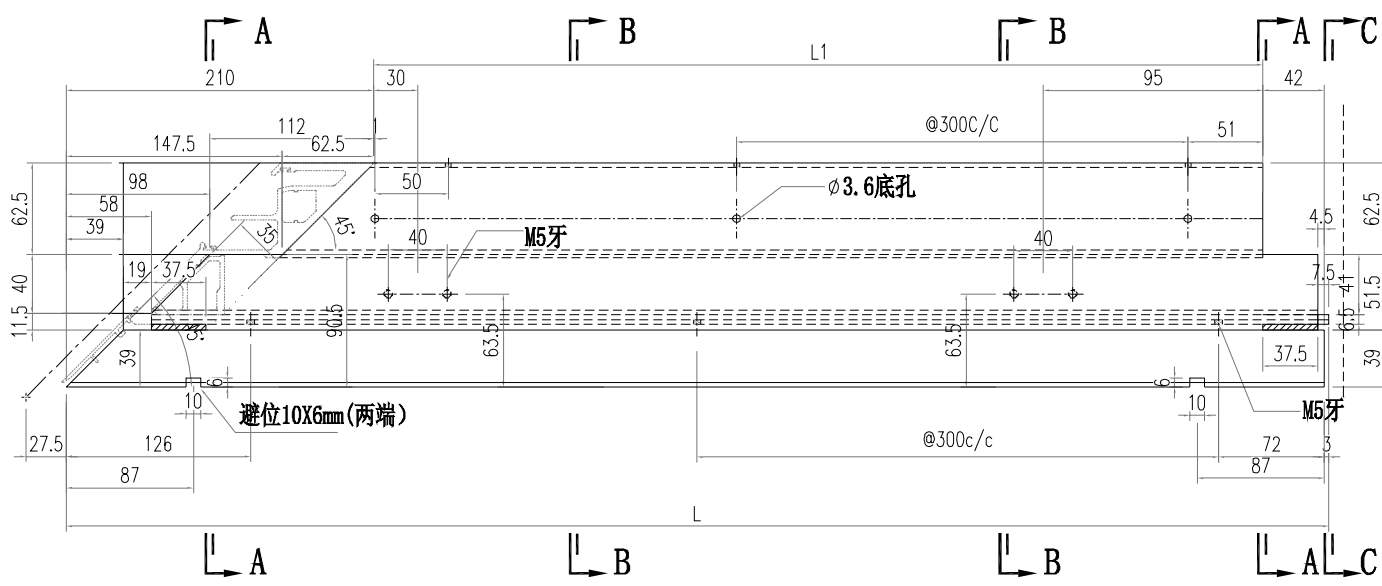


SECTION A-A

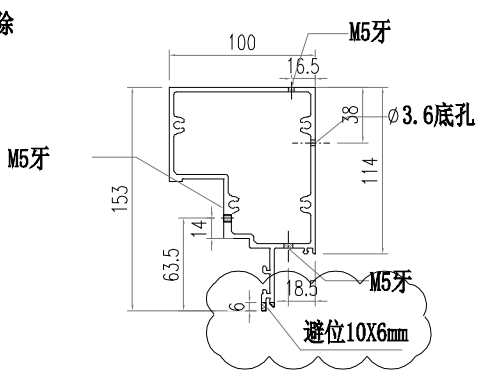

SECTION B-B


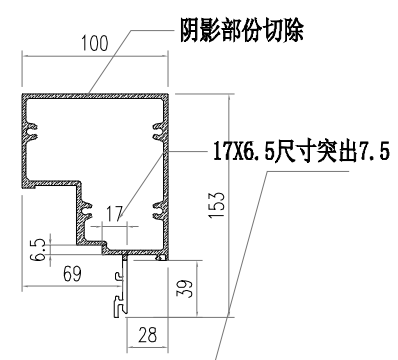


SECTION C-C

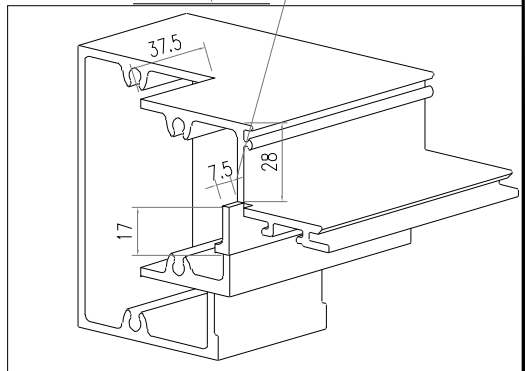


部件编号	L	L1	分格尺寸
AT04-P05-001	682.5	427.5	720
AT04-P05-002	782.5	527.5	820


 美特鋁質有限公司 MIDI Aluminium Fabricator Ltd.			工程號 J856 地盘 天榮站	類別 制圖 李傳鵬 復核 練松文 批准 林仁安	物料號 M1 2022-11-26 2022-11-27 2022-11-28	圖號 AT04-P06 數量 - 單件重量 - (KG)	
修改 A 日期 05.18	採用工廠 材料颜色 -UCT542919XL-3	地盤 <input checked="" type="checkbox"/>	图纸名称 铝料加工图 材料 AT04				

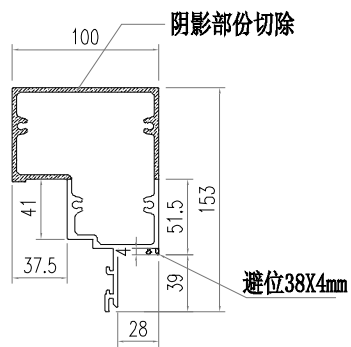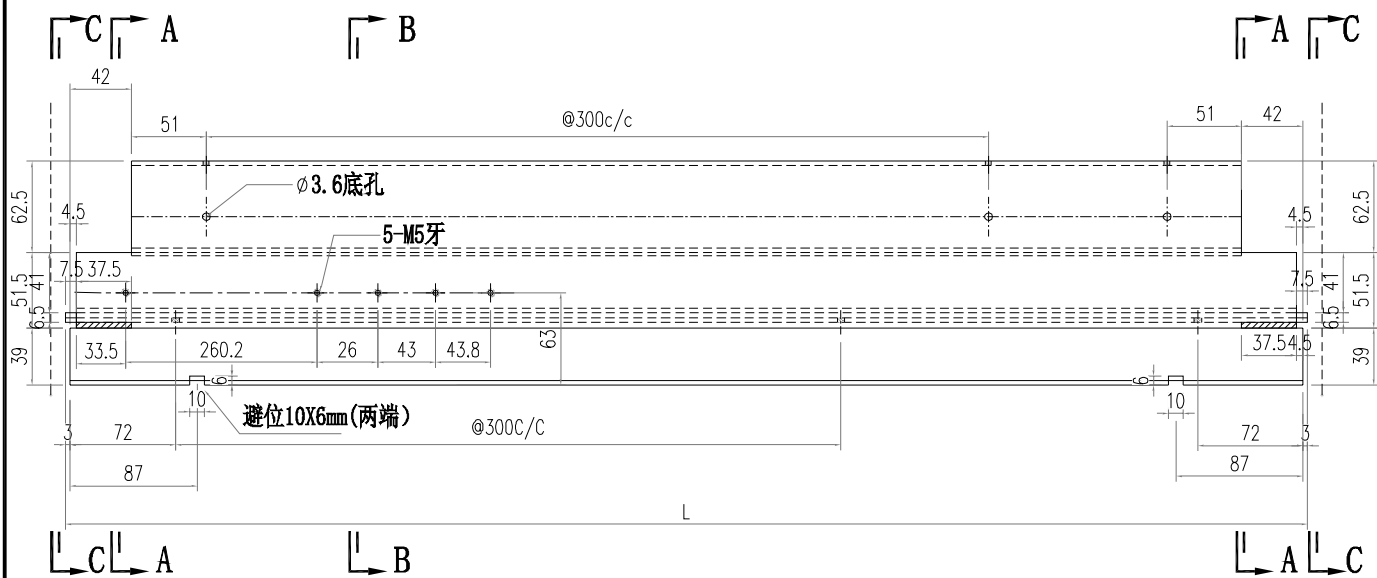


SECTION A-A

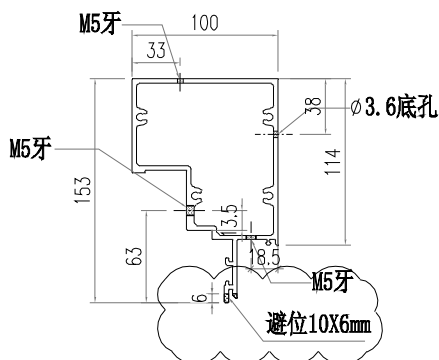

SECTION B-B


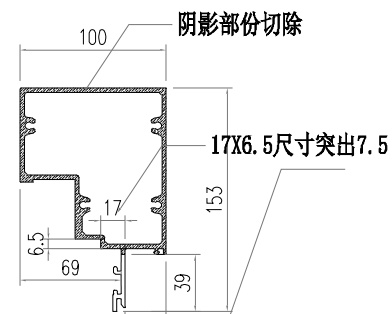


SECTION C-C

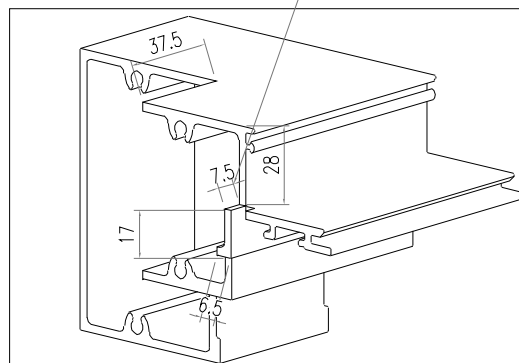


部件编号	L	分格尺寸
AT04-P06-001	630	650


 美特鋁質有限公司 MIDI Aluminium Fabricator Ltd.		工程號 J856 地盘 天榮站	類別 制圖 李傳鵬 復核 練松文 批准 林仁安	物料號 M1 2022-11-26 2022-11-27 2022-11-28	圖號 AT04-P07 數量 - 單件重量 - (KG)
修改 A 日期 05.18	採用工廠 材料颜色 -UCT542919XL-3	图纸名称 铝料加工图 材料 AT04			

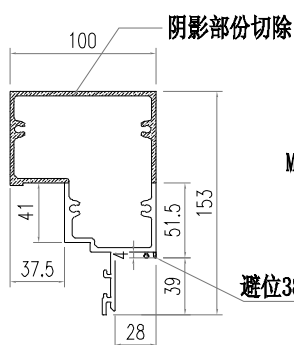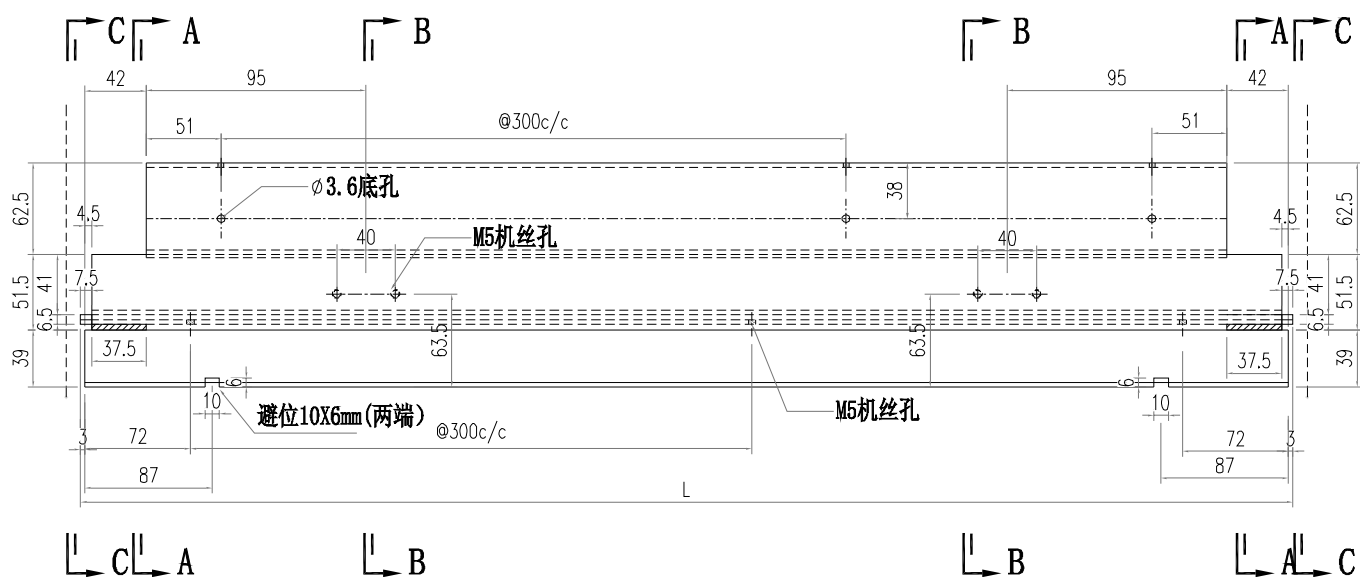


SECTION A-A

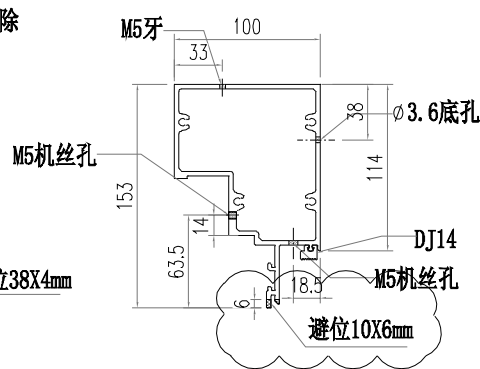

SECTION B-B


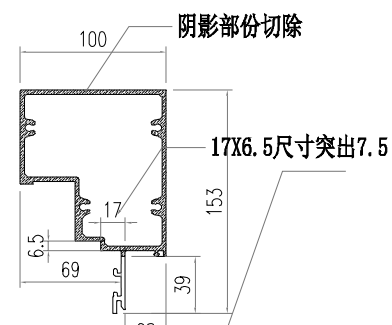


SECTION C-C

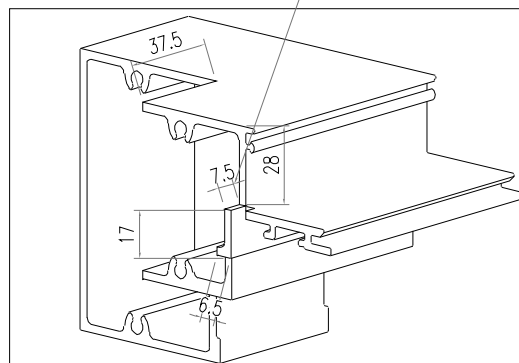


部件编号	L	分格尺寸
AT04-P07-001	630	650

 美特鋁質有限公司 MIDI Aluminium Fabricator Ltd.				工程號 J856	類別 天榮站	物料號 M1	圖號 AT03-D01
修改 A	採用工廠 <input type="checkbox"/>	地盤 <input checked="" type="checkbox"/>	图纸名称 铝料加工图	制圖 李傳鵬	2022-11-26	數量 -	-
日期 05.18	材料颜色 -UCT542919XL-3		材料 AT03	復核 練松文	2022-11-27	單件重量 -	(KG)
				批准 林仁安	2022-11-28		

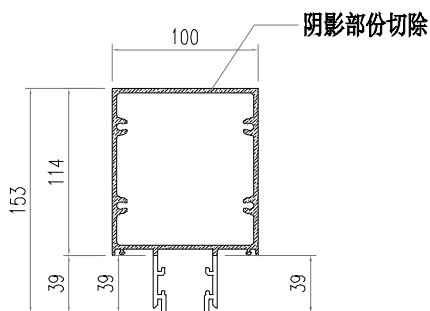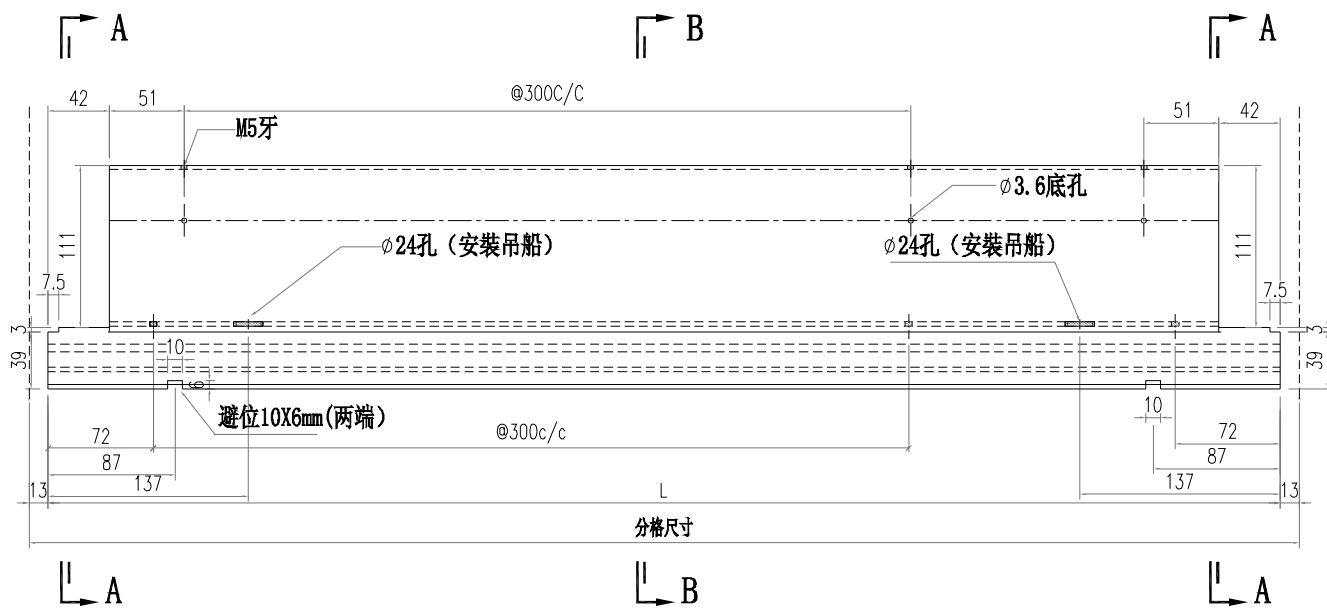



SECTION A-A

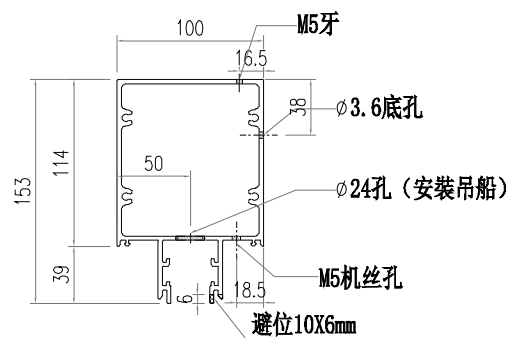


SECTION B-B

部件编号	L	分格尺寸
AT03-D01-001	1331.5	1357.5
AT03-D01-002	1696.5	1722.5
AT03-D01-003	1464	1490
AT03-D01-004	931.5	957.5
AT03-D01-005	739	765
AT03-D01-006	1579	1605

 美特鋁質有限公司 MIDI Aluminium Fabricator Ltd.			工程號 J856 地盘 天榮站	類別 制圖 李傳鵬 復核 練松文 批准 林仁安	物料號 M1 2022-11-26 圖號 AT03-D02 數量 - 單件重量 - (KG)
修改 A 日期 05.18	採用工廠 材料颜色 -UCT542919XL-3	地盤 <input checked="" type="checkbox"/>	图纸名称 铝料加工图 材料 AT03		

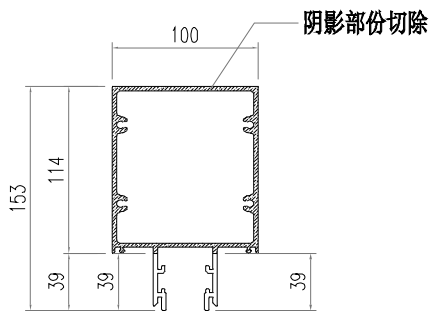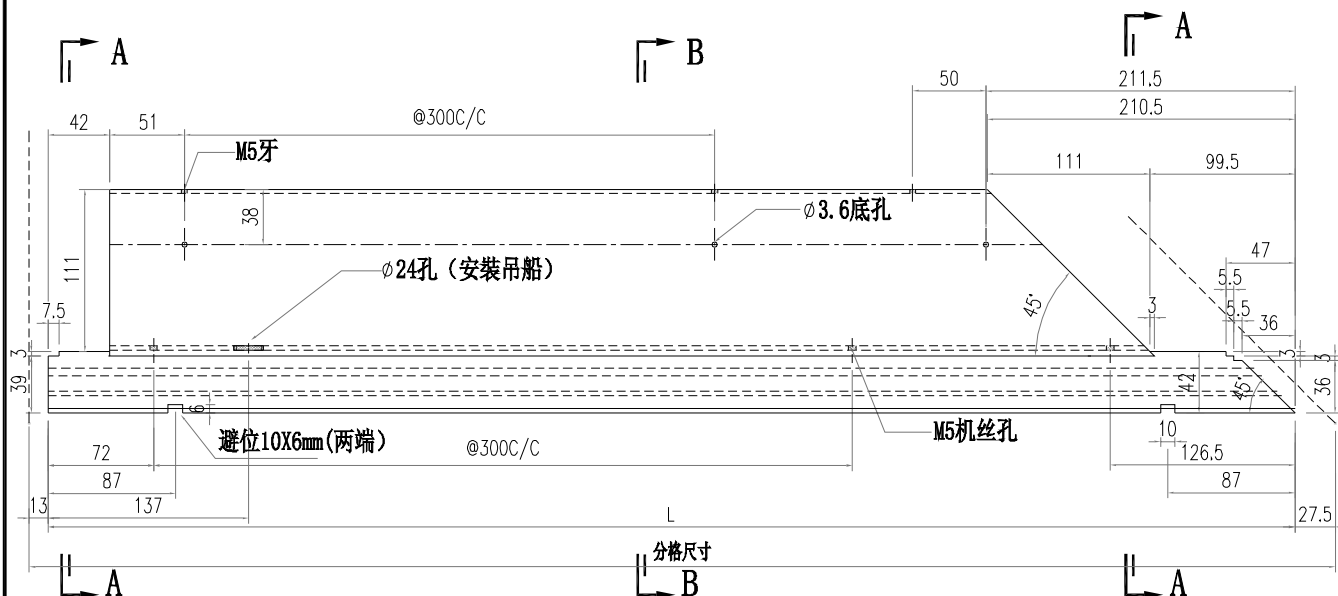



SECTION A-A

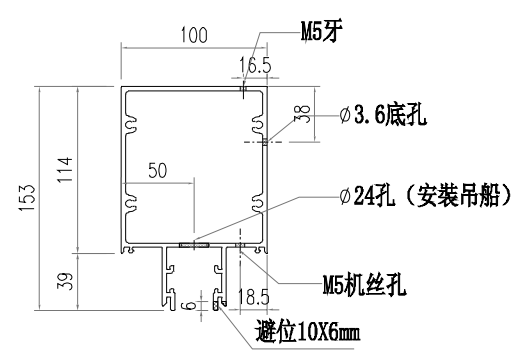


SECTION B-B

部件编号	L	分格尺寸
AT03-D02-001	904.5	945
AT03-D02-002	1697	1737.5
AT03-D02-003	1929.5	1970

 美特鋁質有限公司 MIDI Aluminium Fabricator Ltd.			工程號 J856 地盘 天榮站	類別 制圖 李傳鵬 復核 練松文 批准 林仁安	物料號 M1 2022-11-26 2022-11-27 2022-11-28	圖號 AT03-D03 數量 - 單件重量 - (KG)
修改 A 日期 05.18	採用工廠 材料颜色 -UCT542919XL-3	地盤 <input checked="" type="checkbox"/>	图纸名称 铝料加工图 材料 AT03			

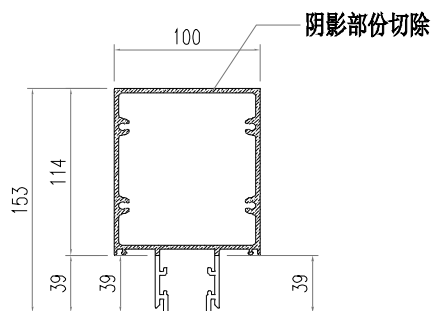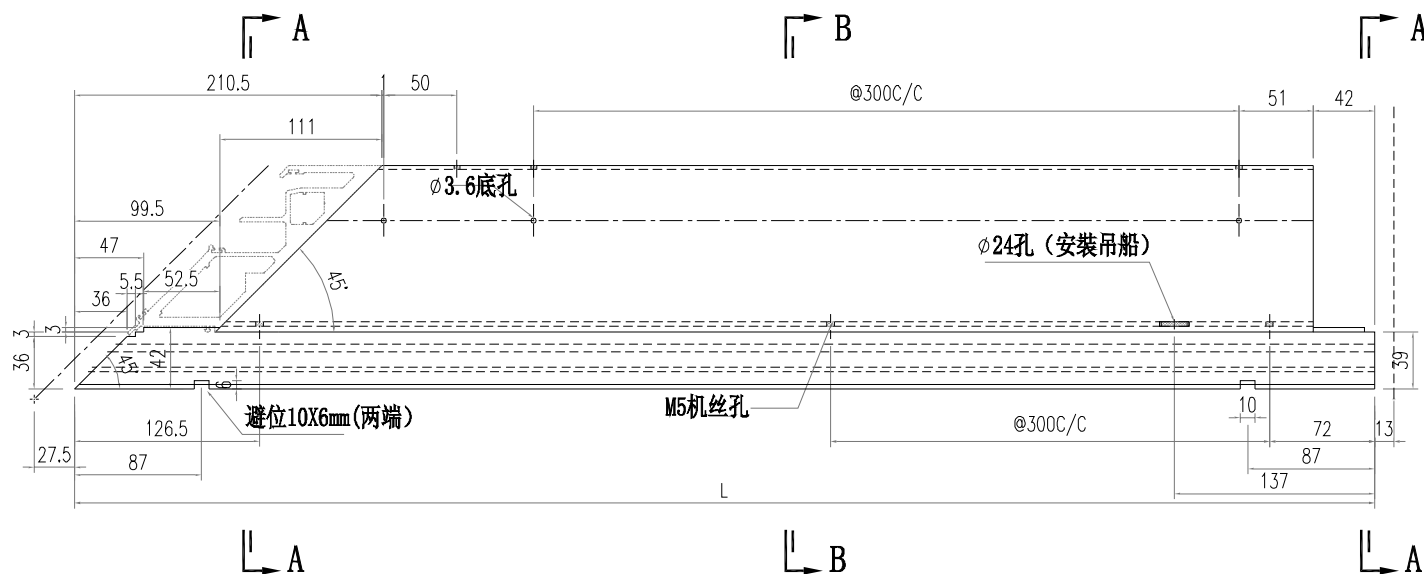



SECTION A-A

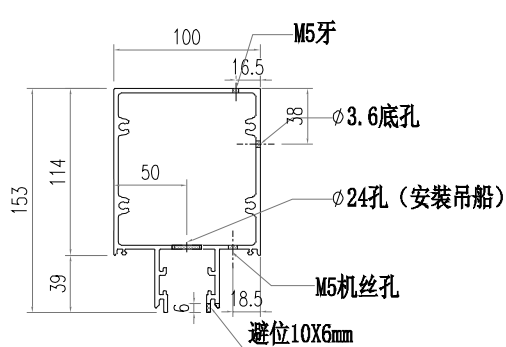


SECTION B-B

部件编号	L	分格尺寸
AT03-D03-001	1829.5	1870
AT03-D03-002	1929.5	1970

 美特鋁質有限公司 MIDI Aluminium Fabricator Ltd.			工程號 J856	類別 天榮站	物料號 M1
修改 A	採用 工廠	地盤 <input checked="" type="checkbox"/>	圖紙名稱 鋁料加工圖	制圖 李傳鵬	2022-11-26
日期 05.18	材料顏色 -UCT542919XL-3		材料 AT03	復核 練松文	2022-11-27
				批准 林仁安	2022-11-28
				圖號 AT03-D04	數量 -
				單件重量 -	(KG)

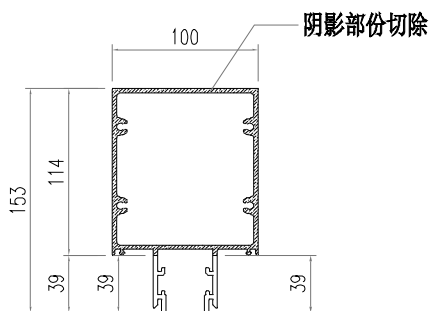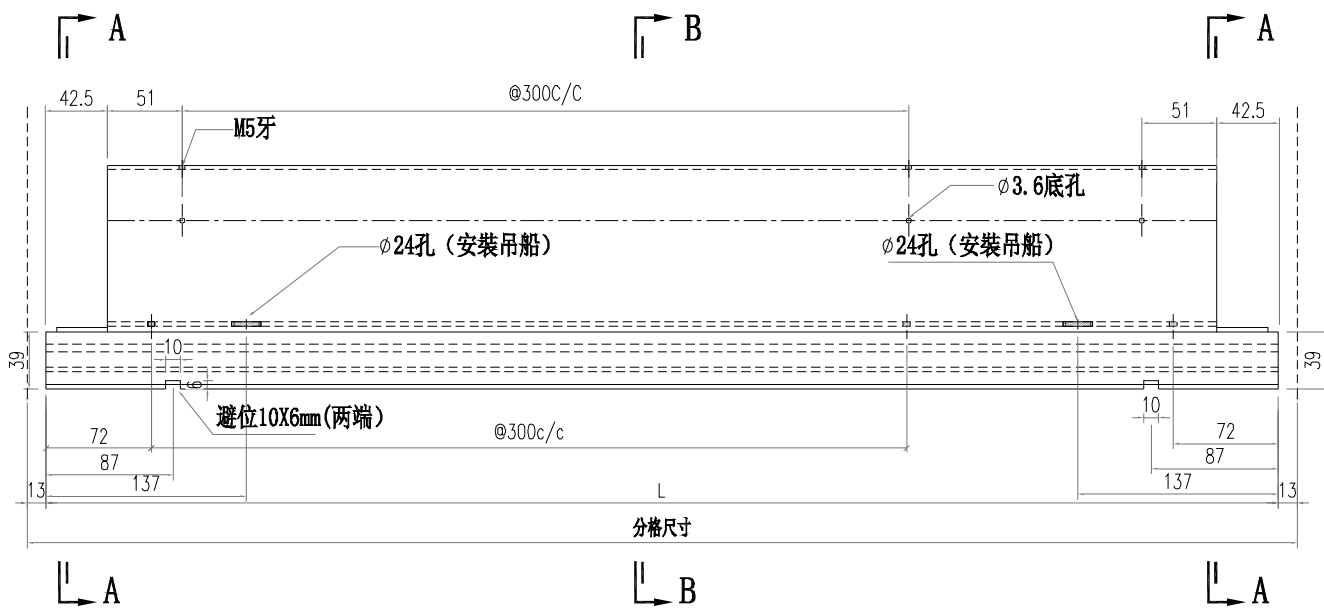


SECTION A-A

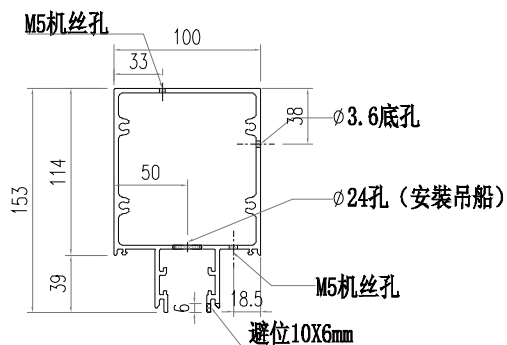

SECTION B-B


部件编号	L	分格尺寸
AT03-D04-001	1579	1605

 美特鋁質有限公司 MIDI Aluminium Fabricator Ltd.			工程號 J856 地盘 天榮站	類別 制圖 李傳鵬 復核 練松文 批准 林仁安	物料號 M1 2022-11-26 2022-11-27 2022-11-28	圖號 AT03-D05 數量 - 單件重量 - (KG)
修改 A 日期 05.18	採用工廠 材料颜色 -UCT542919XL-3	地盤 <input checked="" type="checkbox"/>	图纸名称 铝料加工图 材料 AT03			

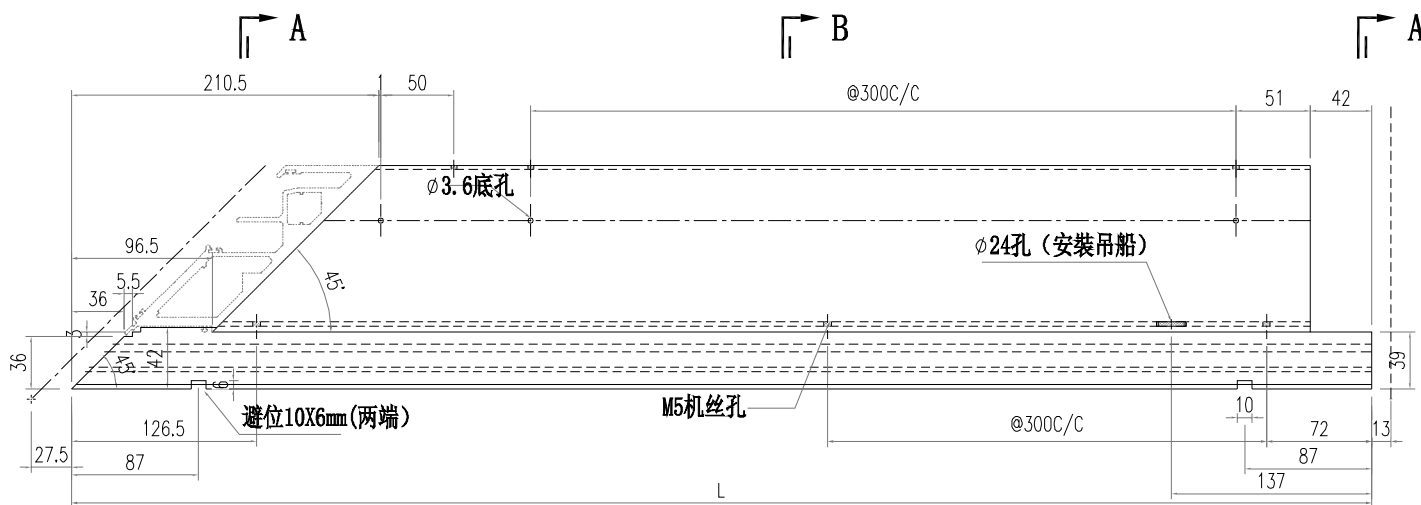


SECTION A-A

SECTION B-B

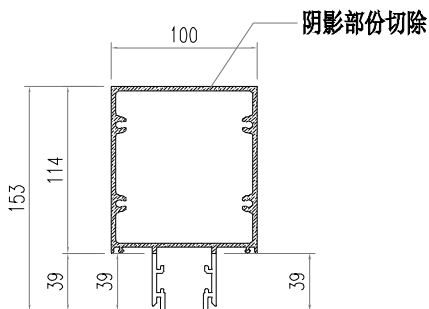





SECTION A-A

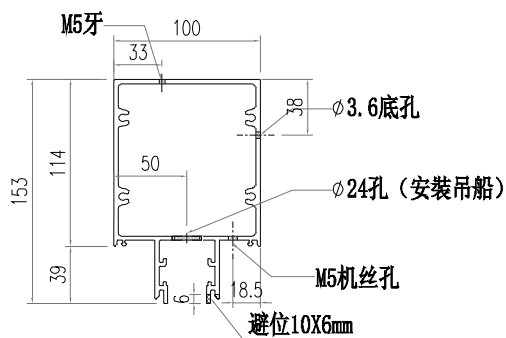

SECTION B-B


部件编号	L	分格尺寸
AT03-D05-001	1829.5	1870

 <b>美特鋁質有限公司</b> MIDI Aluminium Fabricator Ltd.			<b>工程號</b> J856 <b>地盘</b> 天榮站	<b>類別</b> <b>制圖</b> 李傳鵬 <b>復核</b> 練松文 <b>批准</b> 林仁安	<b>物料號</b> M1 2022-11-26 2022-11-27 2022-11-28	<b>圖號</b> AC01-P01 <b>數量</b> - <b>單件重量</b> - (KG)
<b>修改</b> B <b>日期</b> 05.18	<b>採用工廠</b> <b>材料顏色</b> -UCT542919XL-3	<b>地盤</b> ✓ <b>图纸名称</b> 铝料加工图 <b>材料</b> AC01				

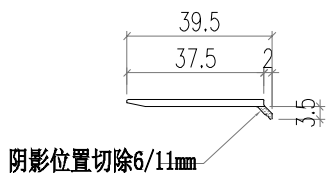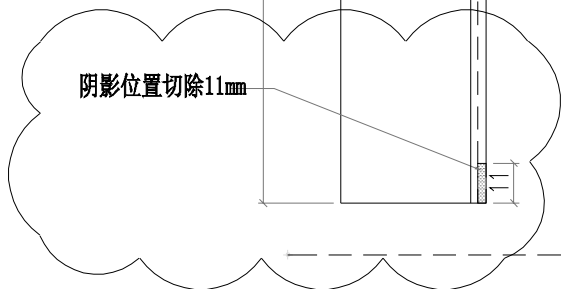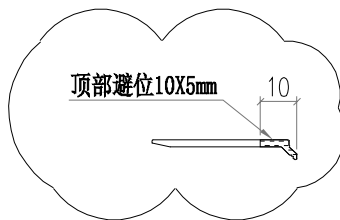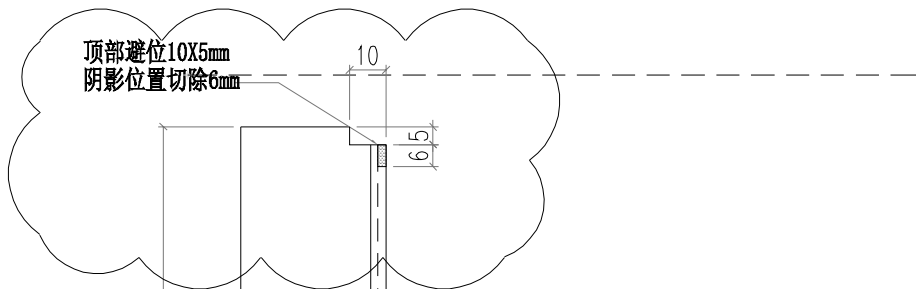


部件编号	L	分格尺寸
AC01-P01-1	947	975

 美特鋁質有限公司 MIDI Aluminium Fabricator Ltd.				工程號 J856	類別 天榮站	物料號 M1	圖號 AC01-P01R	
修改 日期	採用 工廠	地盤 <input checked="" type="checkbox"/>	图纸名称 铝料加工图	制圖 李傳鵬	2022-11-26	圖號 數量	-	
	材料颜色 -UCT542919XL-3		材料 AC01	復核 練松文	2022-11-27	數量 單件重量	- (KG)	
				批准 林仁安	2022-11-28			

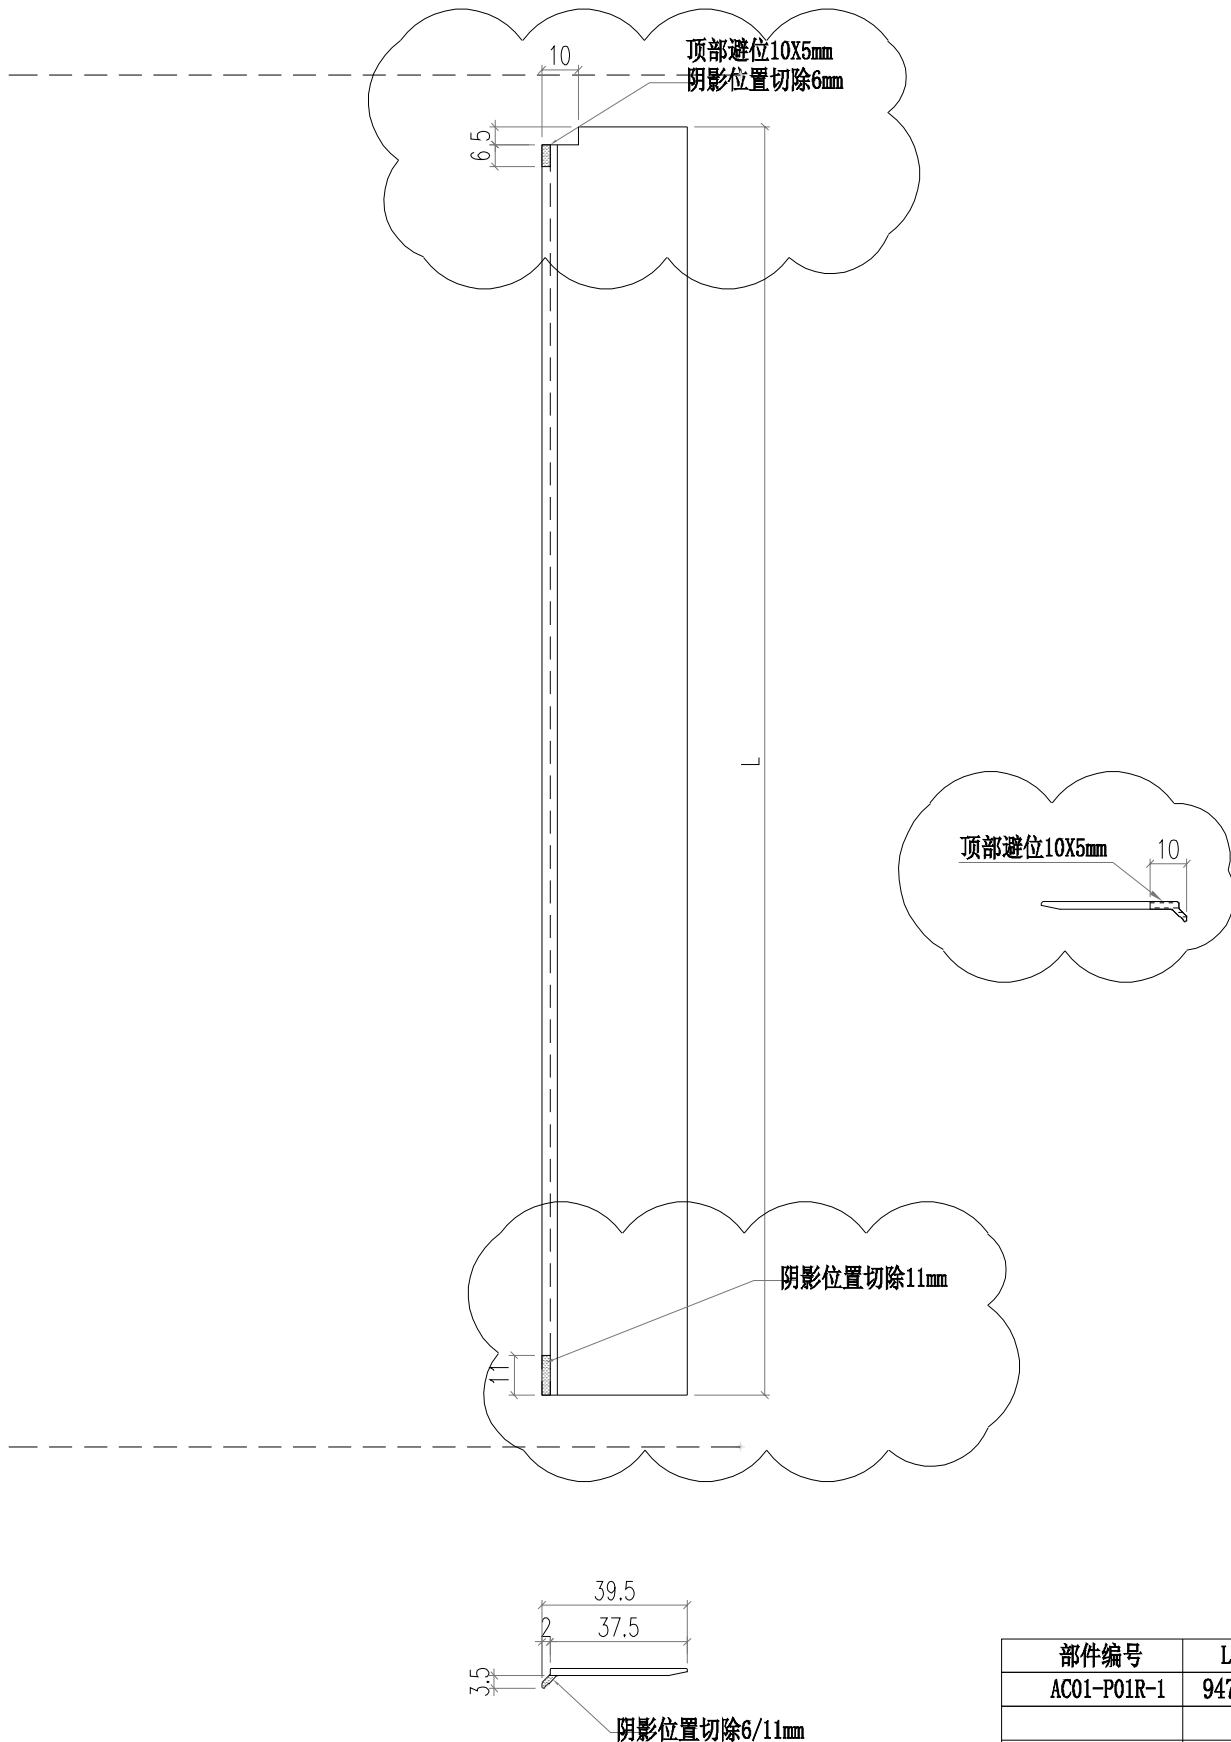


部件编号	L 分格尺寸	
AC01-P01R-1	947	975

 美特鋁質有限公司 MIDI Aluminium Fabricator Ltd.				工程號 J856 地盘 天榮站	類別 制圖 李傳鵬 復核 練松文 批准 林仁安	物料號 M1 2022-11-26 2022-11-27 2022-11-28	圖號 AC01-P02 數量 - 單件重量 - (KG)
修改 B 日期 05.18	採用工廠 材料颜色 -UCT542919XL-3	地盤 <input checked="" type="checkbox"/>	图纸名称 铝料加工图 材料 AC01				

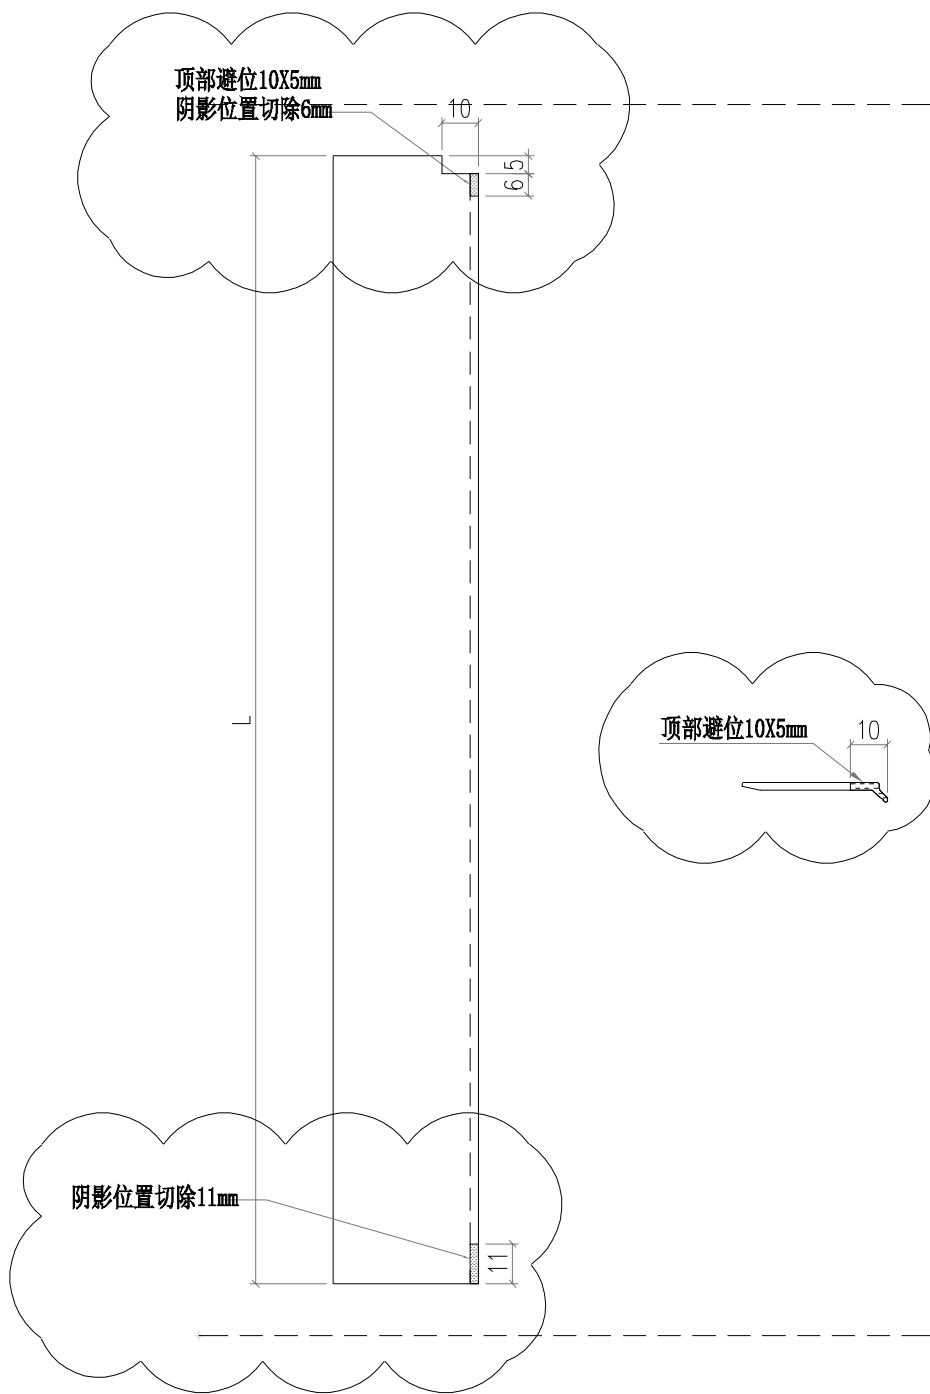


部件编号	L 分格尺寸	
AC01-P02-1	872	900
AC01-P02-2	2037	2065

 美特鋁質有限公司 MIDI Aluminium Fabricator Ltd.				工程號 J856	類別 制圖	物料號 M1	圖號 AC01-P02R	
地盤 天榮站				制圖 李傳鵬	2022-11-26	圖號 數量	-	
修改 日期	採用 工廠	地盤 <input checked="" type="checkbox"/>	图纸名称 铝料加工图	復核 練松文	2022-11-27	數量 單件重量	- (KG)	
材料颜色 -UCT542919XL-3		材料 AC01		批准 林仁安	2022-11-28	- (KG)		

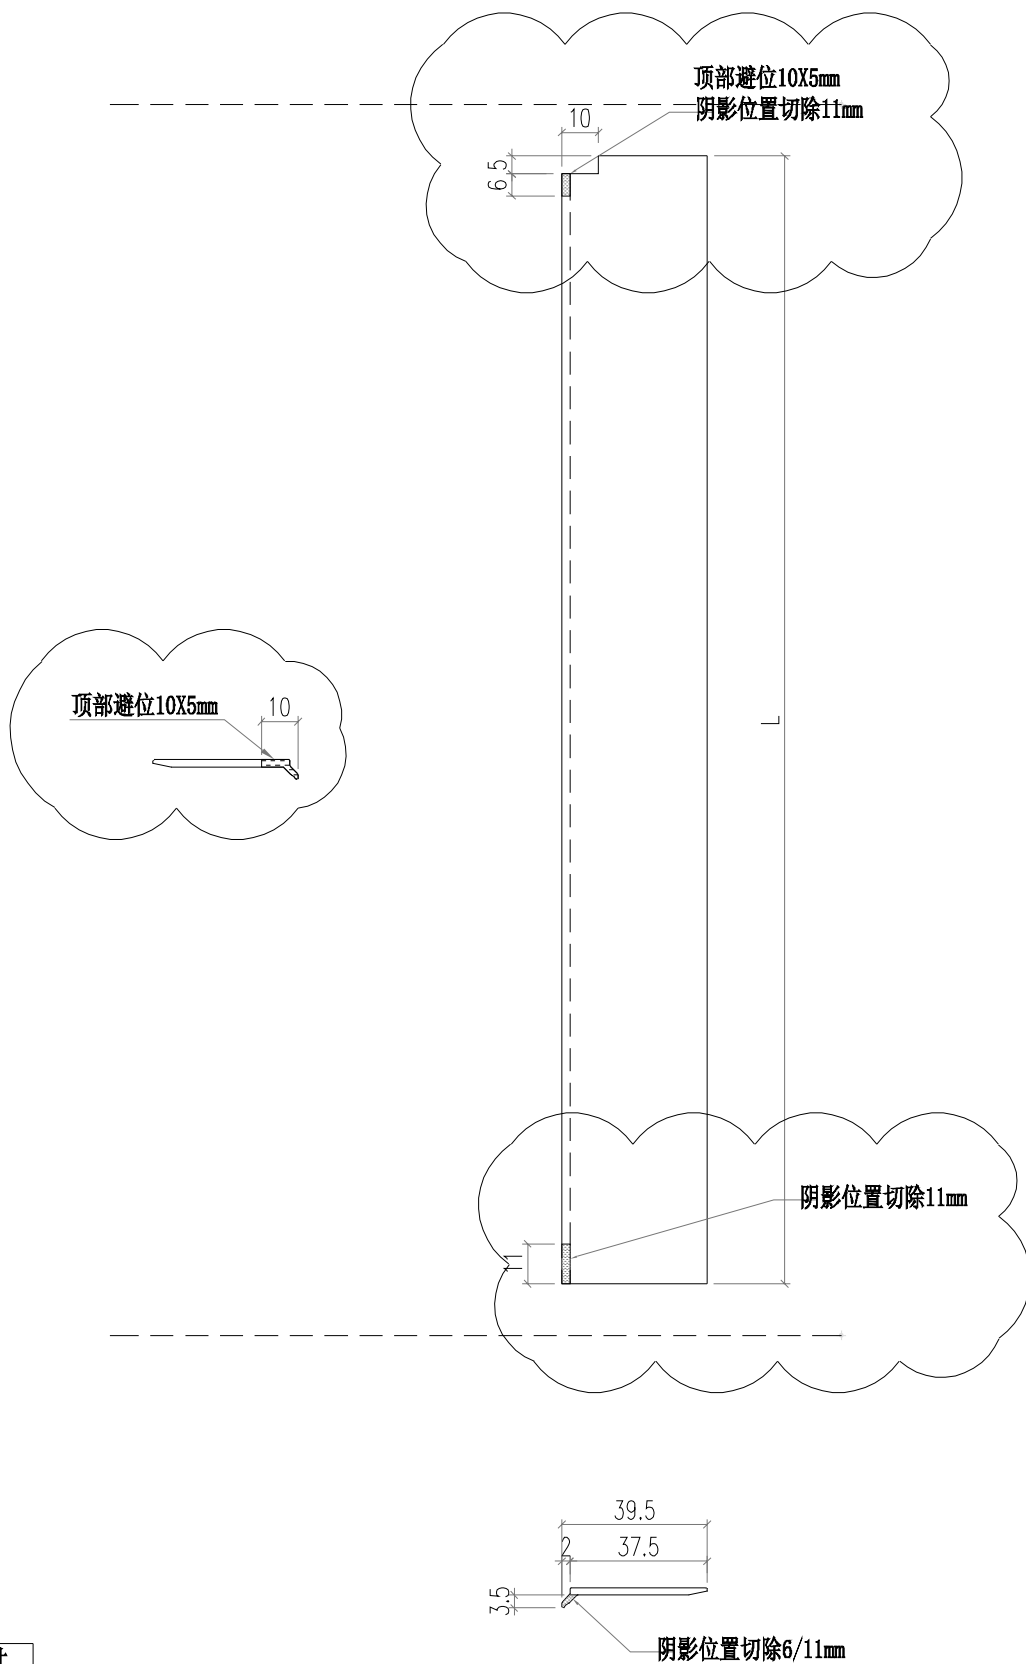


部件编号	L 分格尺寸	
AC01-P02R-1	872	900
AC01-P02R-2	2037	2065

 美特鋁質有限公司 MIDI Aluminium Fabricator Ltd.		工程號 J856 地盘 天榮站	類別 制圖 李傳鵬 復核 練松文 批准 林仁安	物料號 M1 2022-11-26 2022-11-27 2022-11-28	圖號 AC04-P01 數量 - 單件重量 - (KG)
修改 B 日期 05.18	採用工廠 材料颜色 -UCT542919XL-3	图纸名称 铝料加工图 材料 AC04			

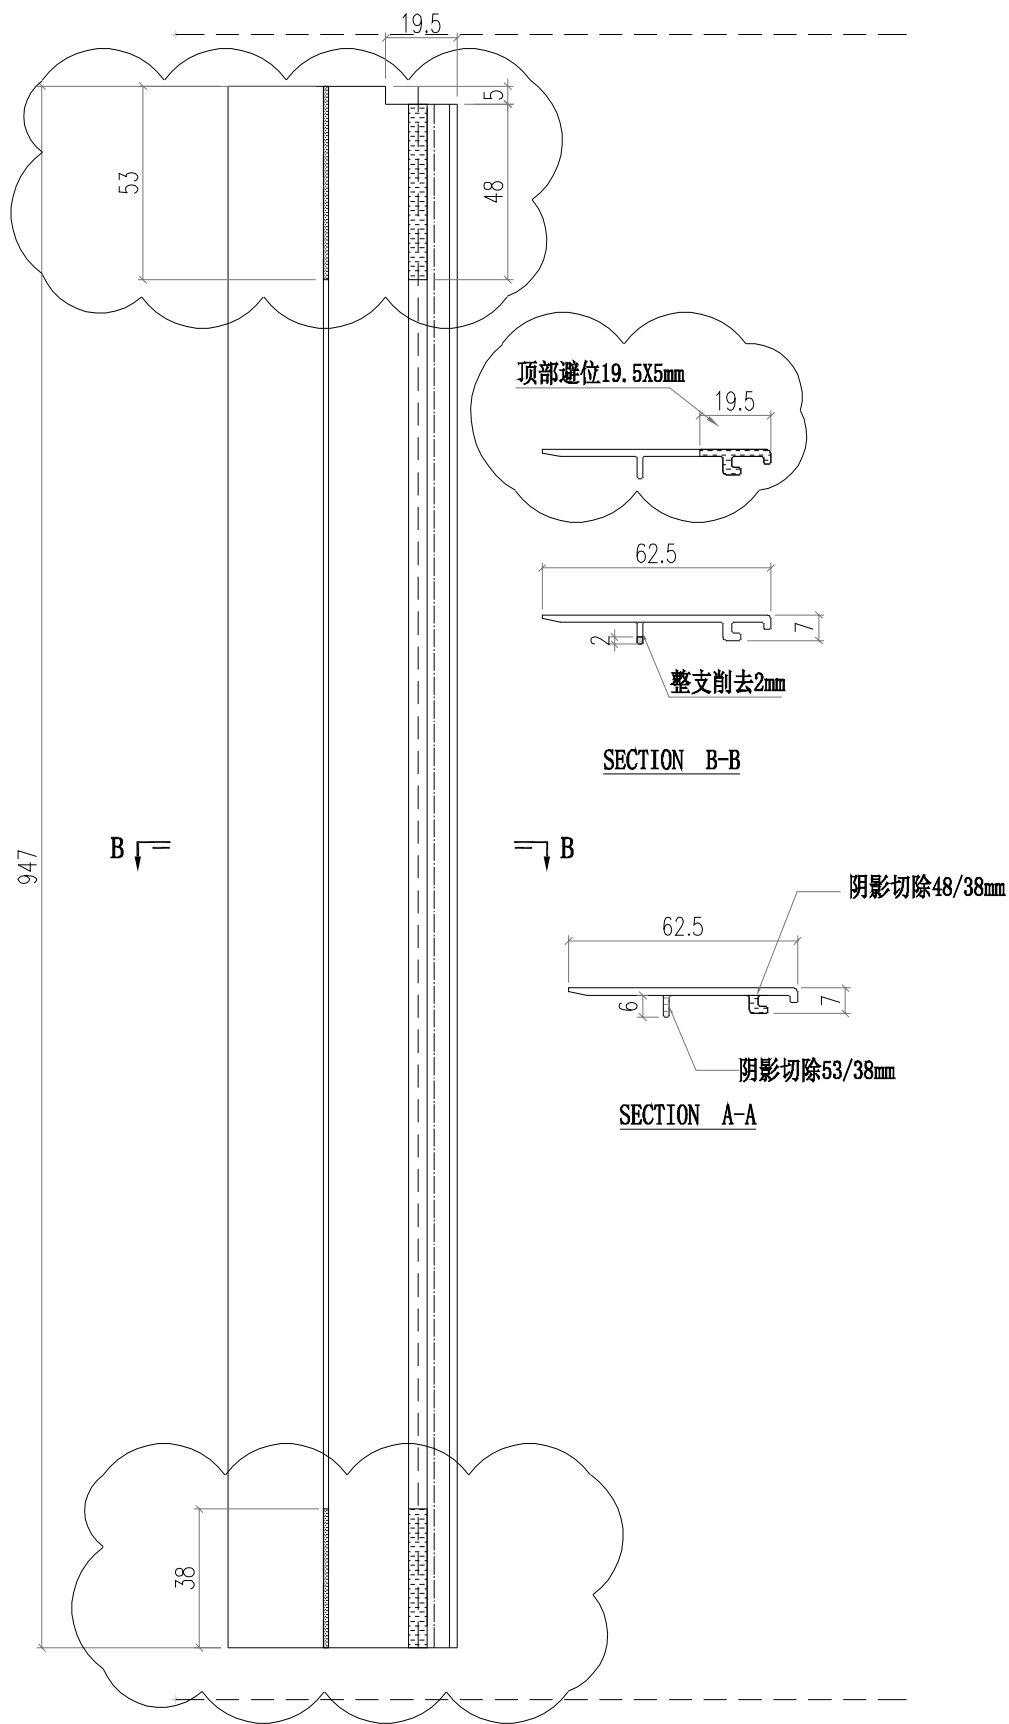


部件编号	L	分格尺寸
AC04-P01-1	947	975

 美特鋁質有限公司 MIDI Aluminium Fabricator Ltd.			工程號 J856 地盘 天榮站	類別 制圖 李傳鵬 復核 練松文 批准 林仁安	物料號 M1 2022-11-26 2022-11-27 2022-11-28	圖號 AC04-P02 數量 - 單件重量 - (KG)
修改 B 日期 05.18	採用工廠 材料颜色 -UCT542919XL-3	地盘 <input checked="" type="checkbox"/>	图纸名称 铝料加工图 材料 AC04			

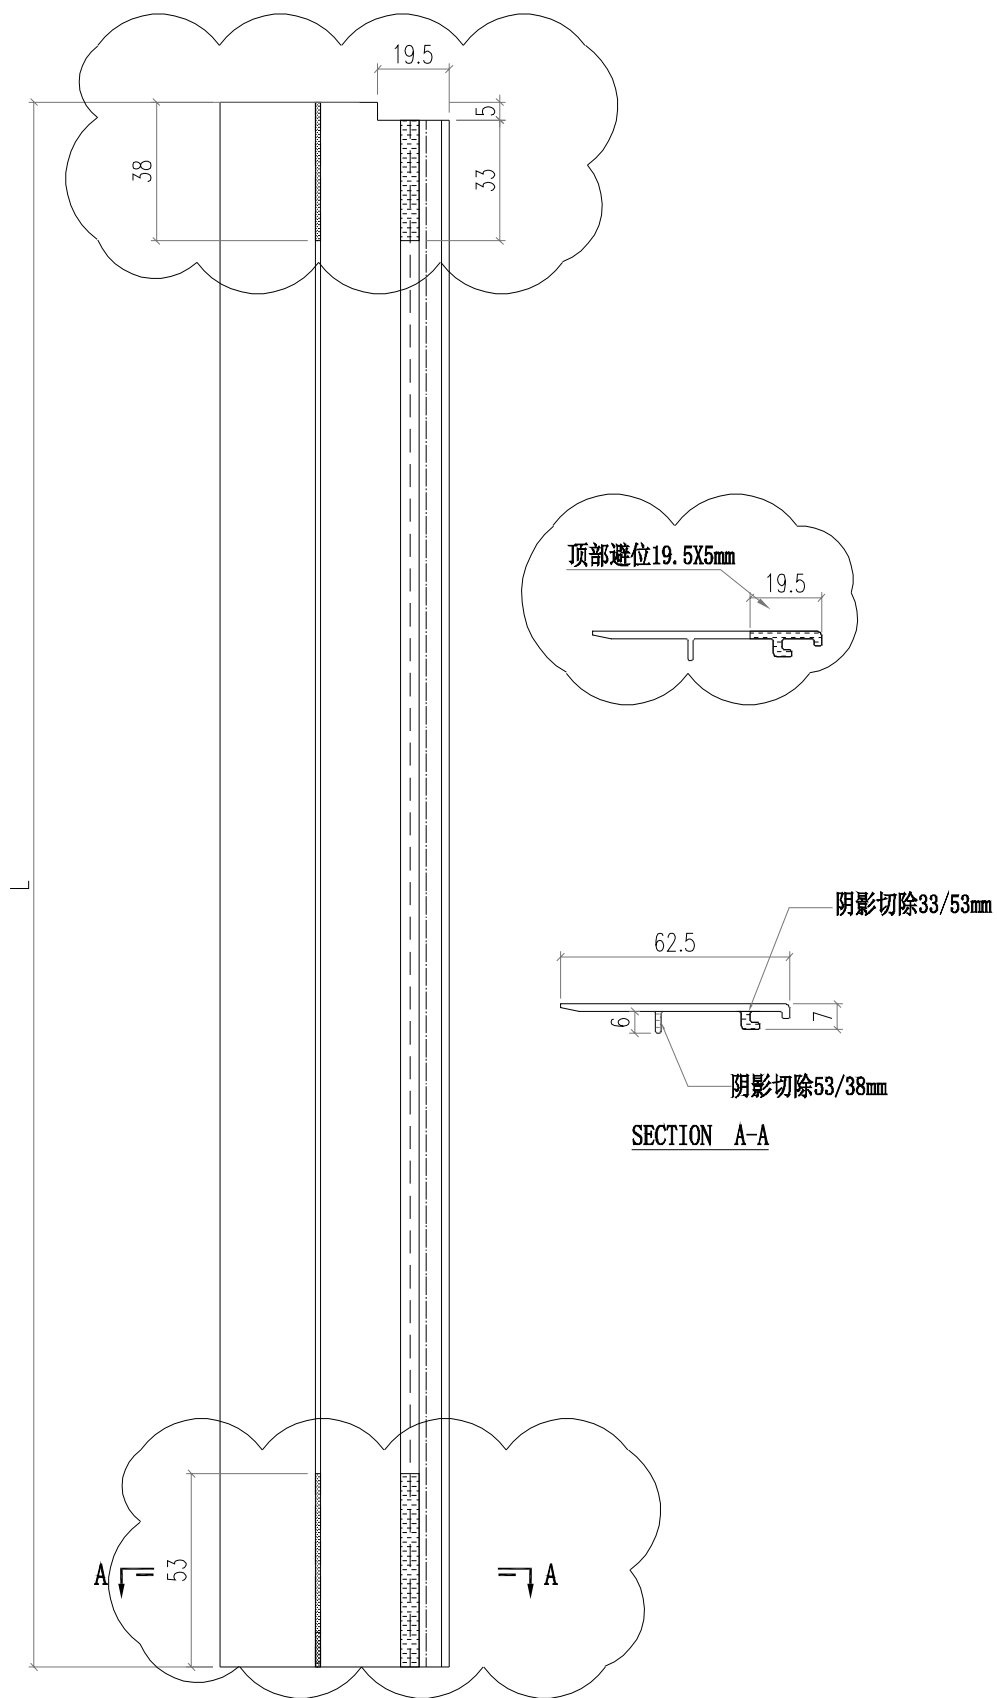


部件编号	L	N	分格尺寸
AC04-P02-1	872	300	900
AC04-P02-2	2037	600	2065

 美特鋁質有限公司 MIDI Aluminium Fabricator Ltd.			工程號 J856 地盘 天榮站	類別 制圖 李傳鵬 復核 練松文 批准 林仁安	物料號 M1 2022-11-26 2022-11-27 2022-11-28	M1 圖號 AC04-P03 數量 - 單件重量 - (KG)	
修改 B 日期 05.18	採用工廠 材料颜色 -UCT542919XL-3	地盤 <input checked="" type="checkbox"/>	图纸名称 铝料加工图 材料 AC04				

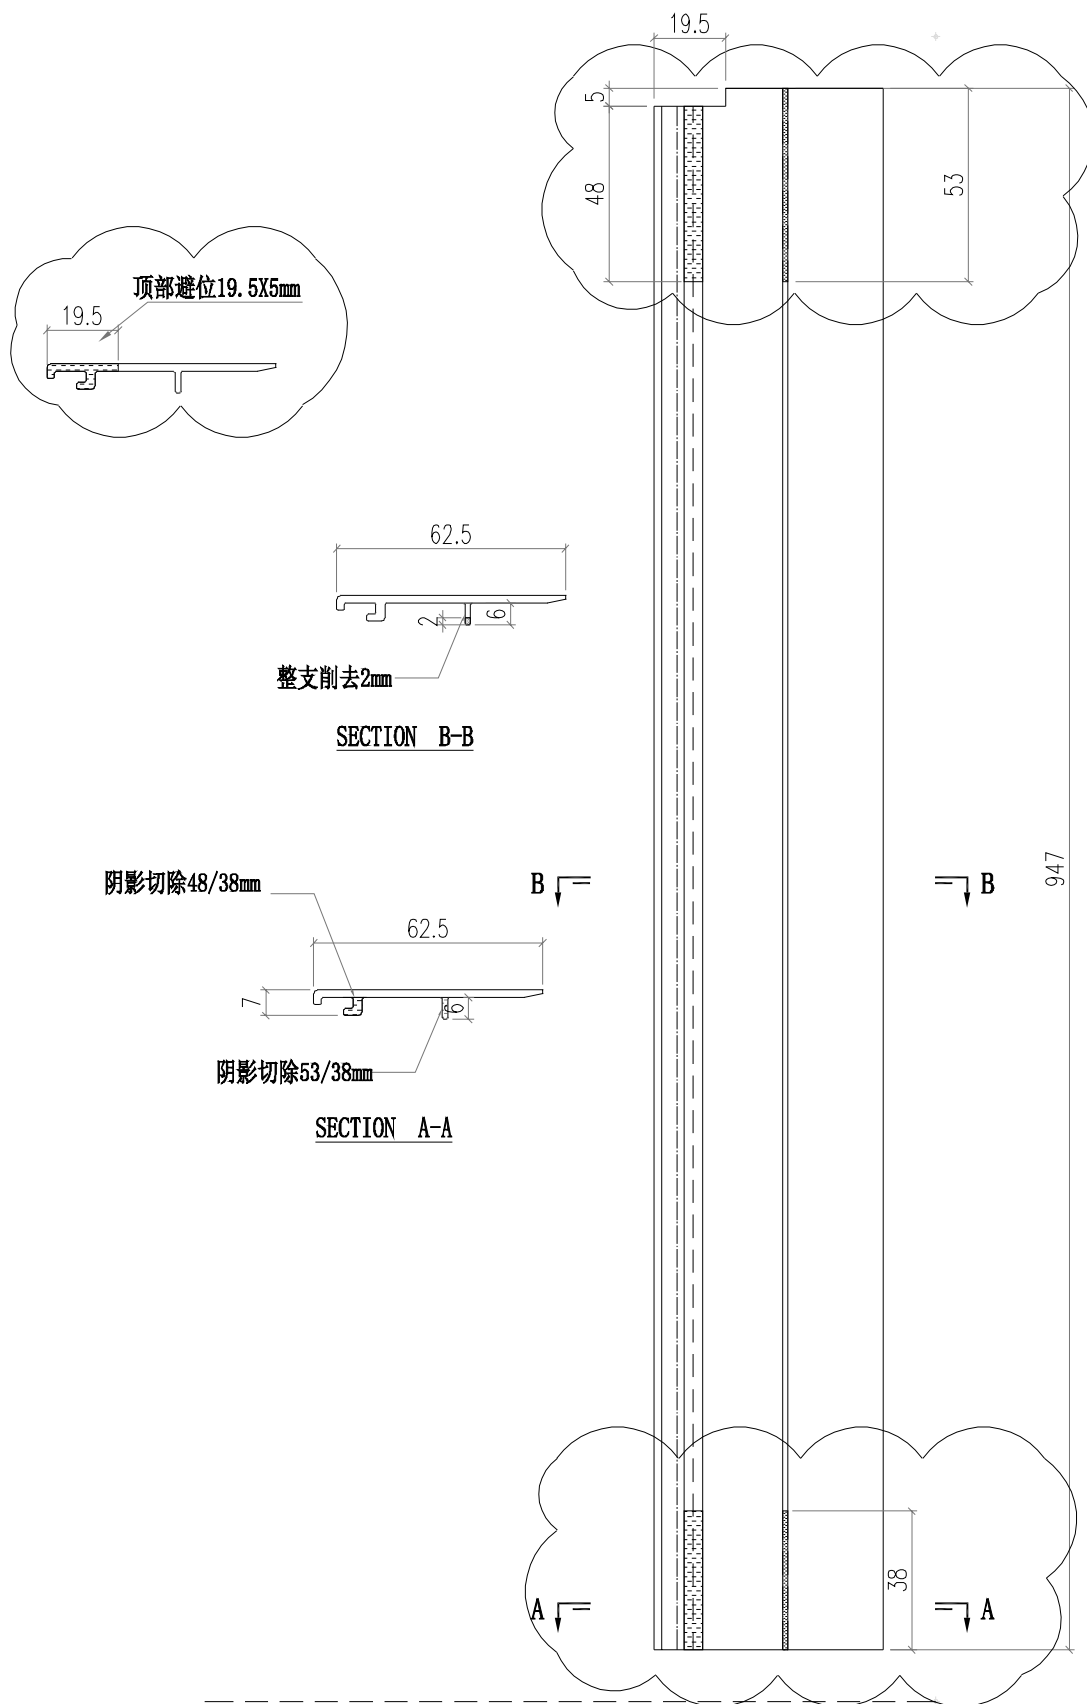



部件编号	L	分格尺寸
AC04-P03-01	947	975

 美特鋁質有限公司 MIDI Aluminium Fabricator Ltd.		工程號 J856 地盘 天榮站	類別 制圖 李傳鵬 復核 練松文 批准 林仁安	物料號 M1 2022-11-26 2022-11-27 2022-11-28	圖號 AC04-P04 數量 - 單件重量 - (KG)
修改 B 日期 05.18	採用工廠 材料颜色 -UCT542919XL-3	图纸名称 铝料加工图 材料 AC04			

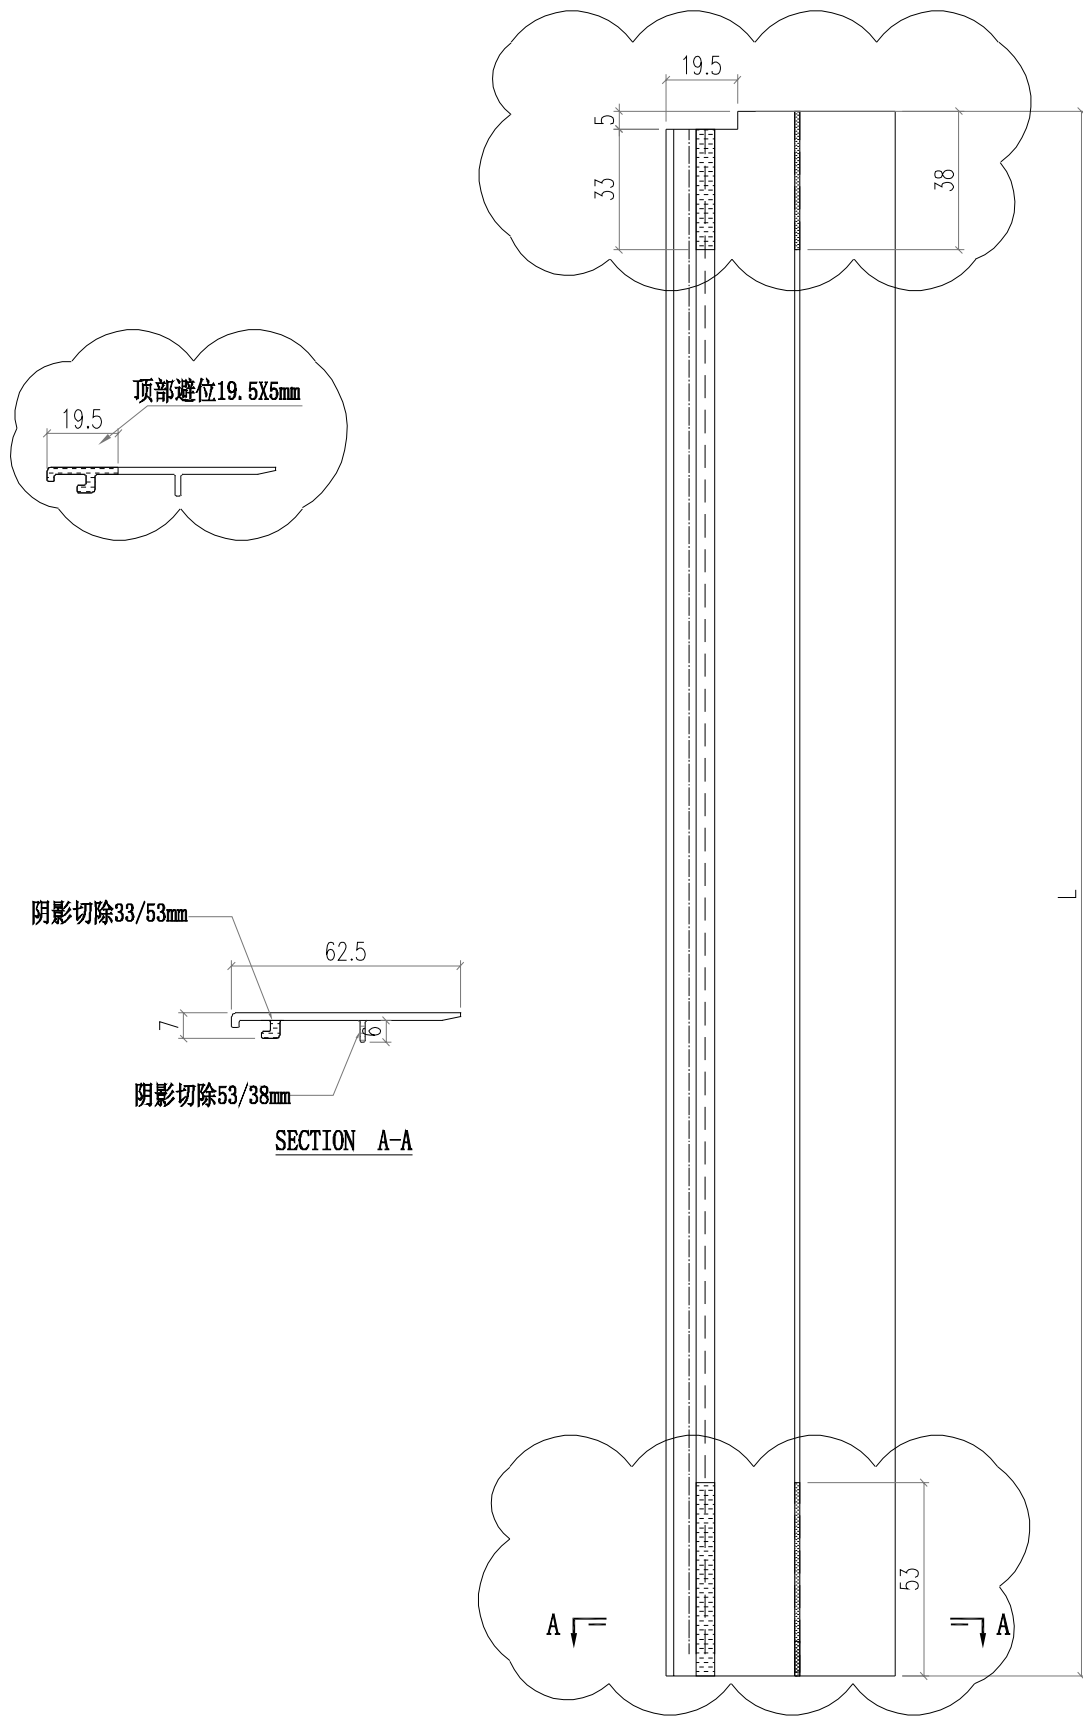

部件编号	L	N	分格尺寸
AC04-P04-1	872	300	900
AC04-P04-2	2037	600	2065

 <b>美特铝质有限公司</b> MIDI Aluminium Fabricator Ltd.			<b>工程號</b> J856	<b>類別</b>	<b>物料號</b> M1
<b>地盘</b> 天榮站			<b>制圖</b> 李傳鵬	2022-11-25	<b>圖號</b> CE-002F
<b>修改</b> A B	<b>採用工廠</b>	<b>地盘</b> ✓	<b>图纸名称</b> 开启扇组装图	<b>復核</b> 練松文	2022-11-26
<b>日期</b> 05.10.05.18	<b>材料颜色</b> -		<b>材料</b> -	<b>批准</b> 林仁安	2022-11-28
					<b>數量</b> -
					<b>單件重量</b> - (KG)

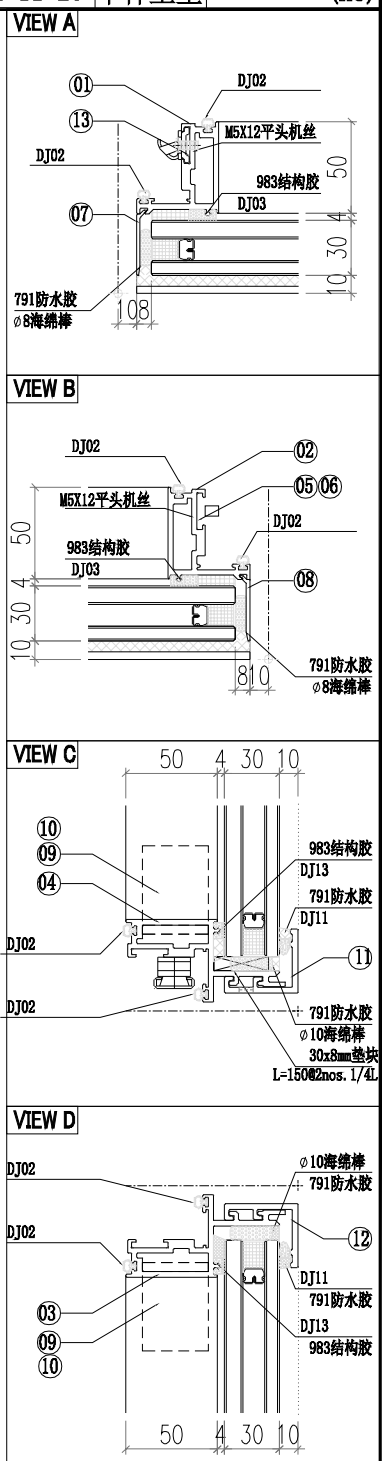
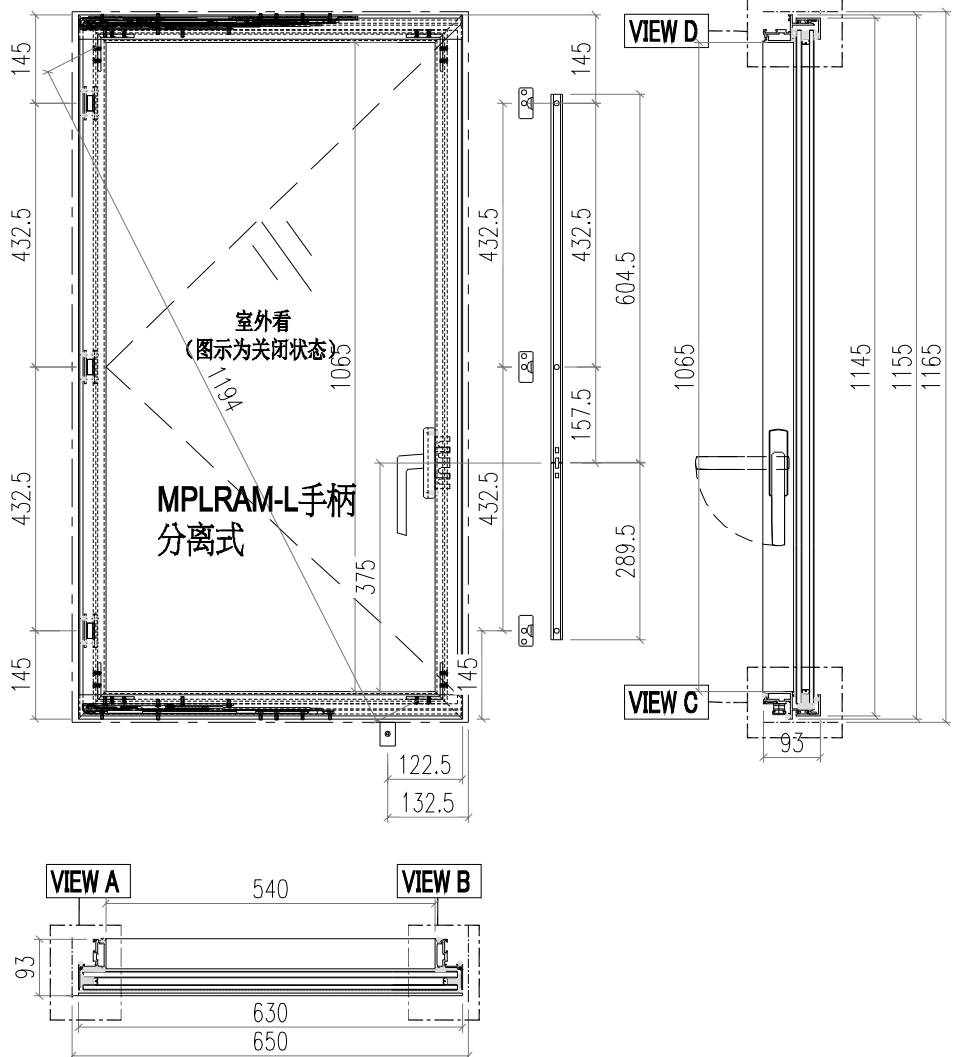


13	X86370-K01	X86370	55	3
12	X86412-E01	X86412	630	1
11	X86412-E02	X86412	630	1
10	JS01-Q02	60*60*5铝角	35	2
9	JS01-Q01	60*60*5铝角	35	2
8	AC02-E01R-1	AC02	1137	1
7	AC02-E01-1	AC02	1137	1
6	X86370-P01	X86370	604.5	1
5	X86370-P02	X86370	289.5	1
4	WS03-P02	WS03	630	1
3	WS03-P01	WS03	630	1
2	WS01-P06	WS01	1155	1
1	WS01-P02	WS01	1155	1
序号	加工图编号	材料名称	长度	支/幅

窗玉扇撑加LBB-1不锈钢垫巴





 <b>美特铝质有限公司</b> MIDI Aluminium Fabricator Ltd.			<b>工程號</b> J856 <b>地盘</b> 天榮站	<b>類別</b> <b>制圖</b> 李傳鵬 <b>復核</b> 練松文 <b>批准</b> 林仁安	<b>物料號</b> M1 <b>圖號</b> CE-001 <b>數量</b> - <b>單件重量</b> - (KG)
<b>修改</b> A B <b>日期</b> 05.10 05.18	<b>採用工廠</b> <b>材料顏色</b> -	<b>地盤</b> ✓ <b>图纸名称</b> 开启扇组装图 <b>材料</b> -			

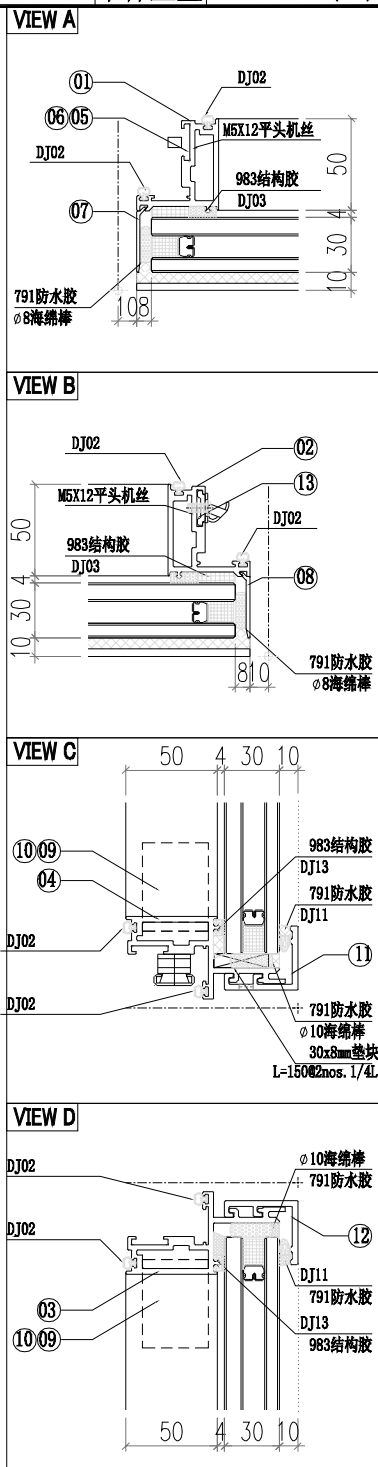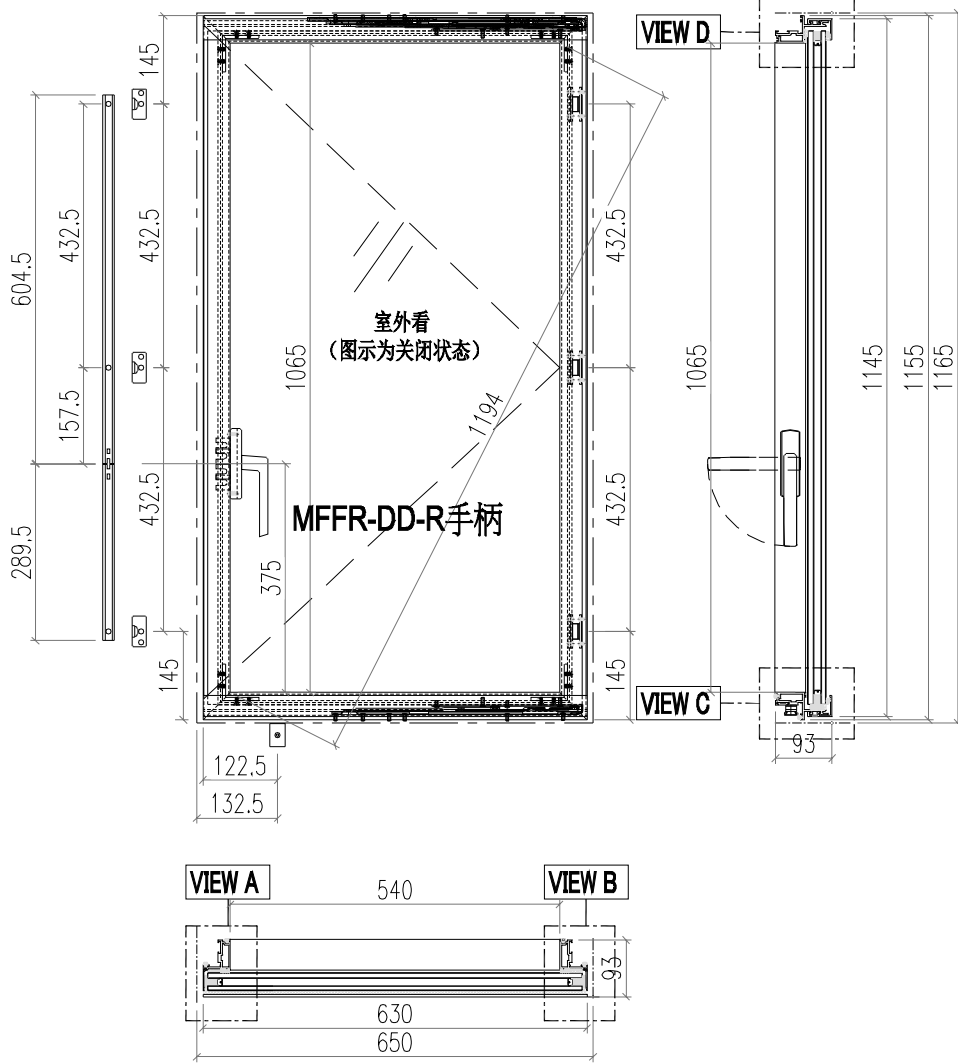

13	X86370-K01	X86370	55	3
12	X86412-E01	X86412	630	1
11	X86412-E02	X86412	630	1
10	JS01-Q02	60*60*5铝角	35	2
9	JS01-Q01	60*60*5铝角	35	2
8	AC02-E01R-1	AC02	1137	1
7	AC02-E01-1	AC02	1137	1
6	X86370-P01	X86370	604.5	1
5	X86370-P02	X86370	289.5	1
4	WS03-P04	WS03	630	1
3	WS03-P03	WS03	630	1
2	WS01-P01	WS01	1155	1
1	WS01-P03	WS01	1155	1
序号	加工图编号	材料名称	长度	支/幅

窗玉扇撑加LBB-1不锈钢垫巴



 <b>美特铝质有限公司</b> MIDI Aluminium Fabricator Ltd.			<b>工程號</b> J856	<b>類別</b>	<b>物料號</b> M1
<b>地盘</b> 天榮站			<b>制圖</b> 李傳鵬	2022-11-25	<b>圖號</b> CE-002
<b>修改</b> A B	<b>採用工廠</b>	<b>地盘</b> ✓	<b>图纸名称</b> 开启扇组装图	<b>復核</b> 練松文	2022-11-26
<b>日期</b> 05.10.05.18	<b>材料颜色</b> -	<b>材料</b> -	<b>批准</b> 林仁安	2022-11-28	<b>數量</b> - <b>單件重量</b> - (KG)

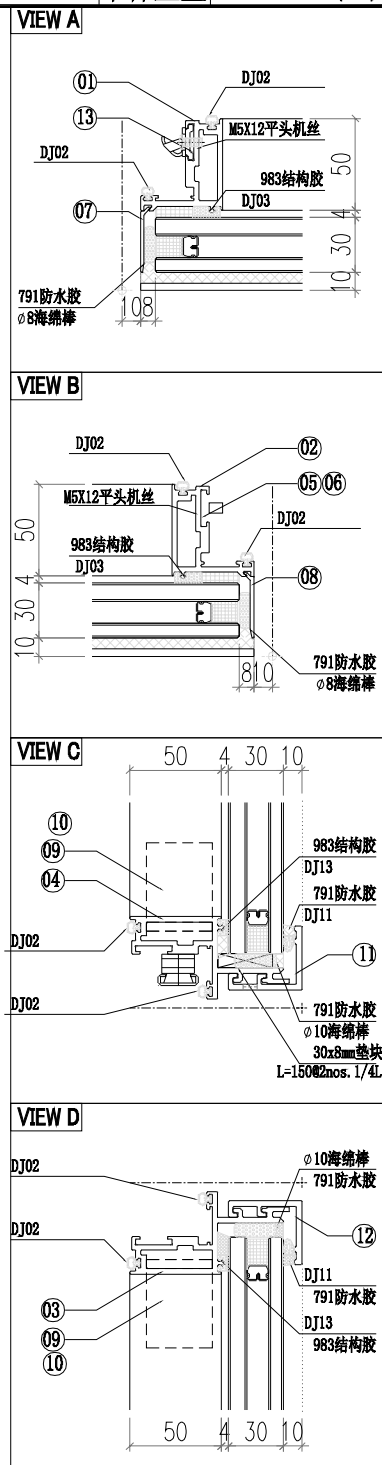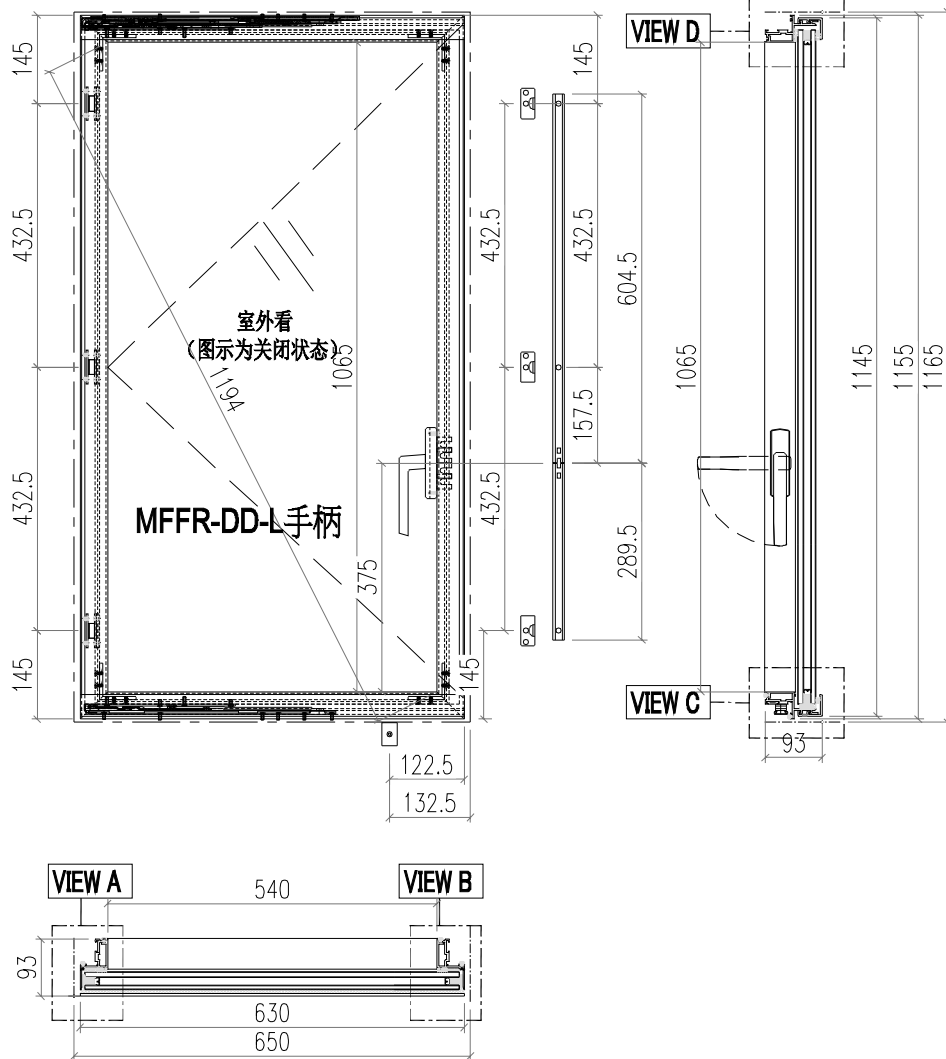

13	X86370-K01	X86370	55	3
12	X86412-E01	X86412	630	1
11	X86412-E02	X86412	630	1
10	JS01-Q02	60*60*5铝角	35	2
9	JS01-Q01	60*60*5铝角	35	2
8	AC02-E01R-1	AC02	1137	1
7	AC02-E01-1	AC02	1137	1
6	X86370-P01	X86370	604.5	1
5	X86370-P02	X86370	289.5	1
4	WS03-P02	WS03	630	1
3	WS03-P01	WS03	630	1
2	WS01-P01	WS01	1155	1
1	WS01-P02	WS01	1155	1
序号	加工图编号	材料名称	长度	支/幅

窗玉扇撑加LBB-1不锈钢垫巴






 <b>美特鋁質有限公司</b> MIDI Aluminium Fabricator Ltd.			工程號 J856 地盘 天榮站	類別 制圖 李傳鵬 復核 練松文 批准 林仁安	物料號 M1 2022-11-25 2022-11-26 2022-11-28	圖號 CE-003 數量 - 單件重量 - (KG)
修改 A B 日期 05.10.05.18	採用工廠 材料颜色 -	地盤 ✓ 图纸名称 开启扇组装图 材料 -				

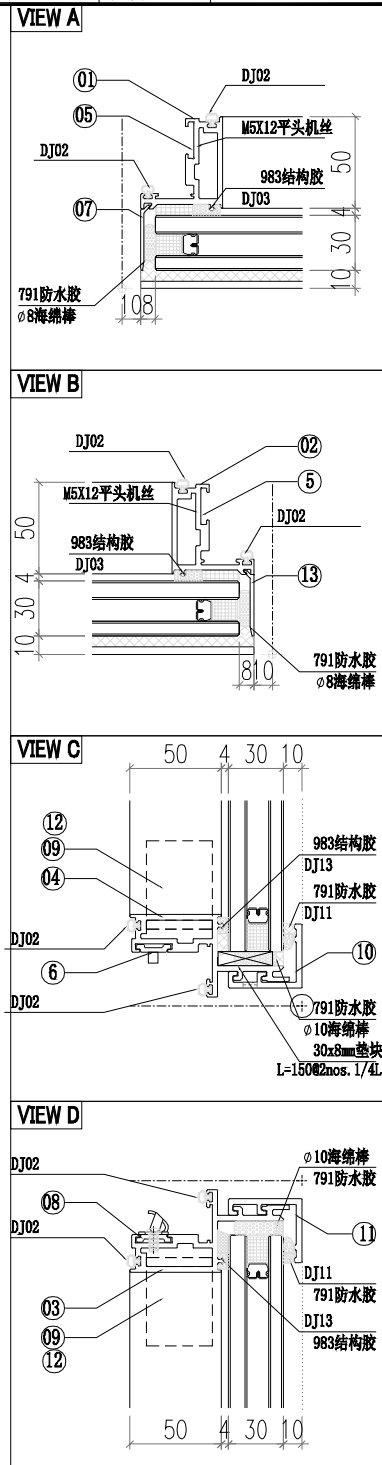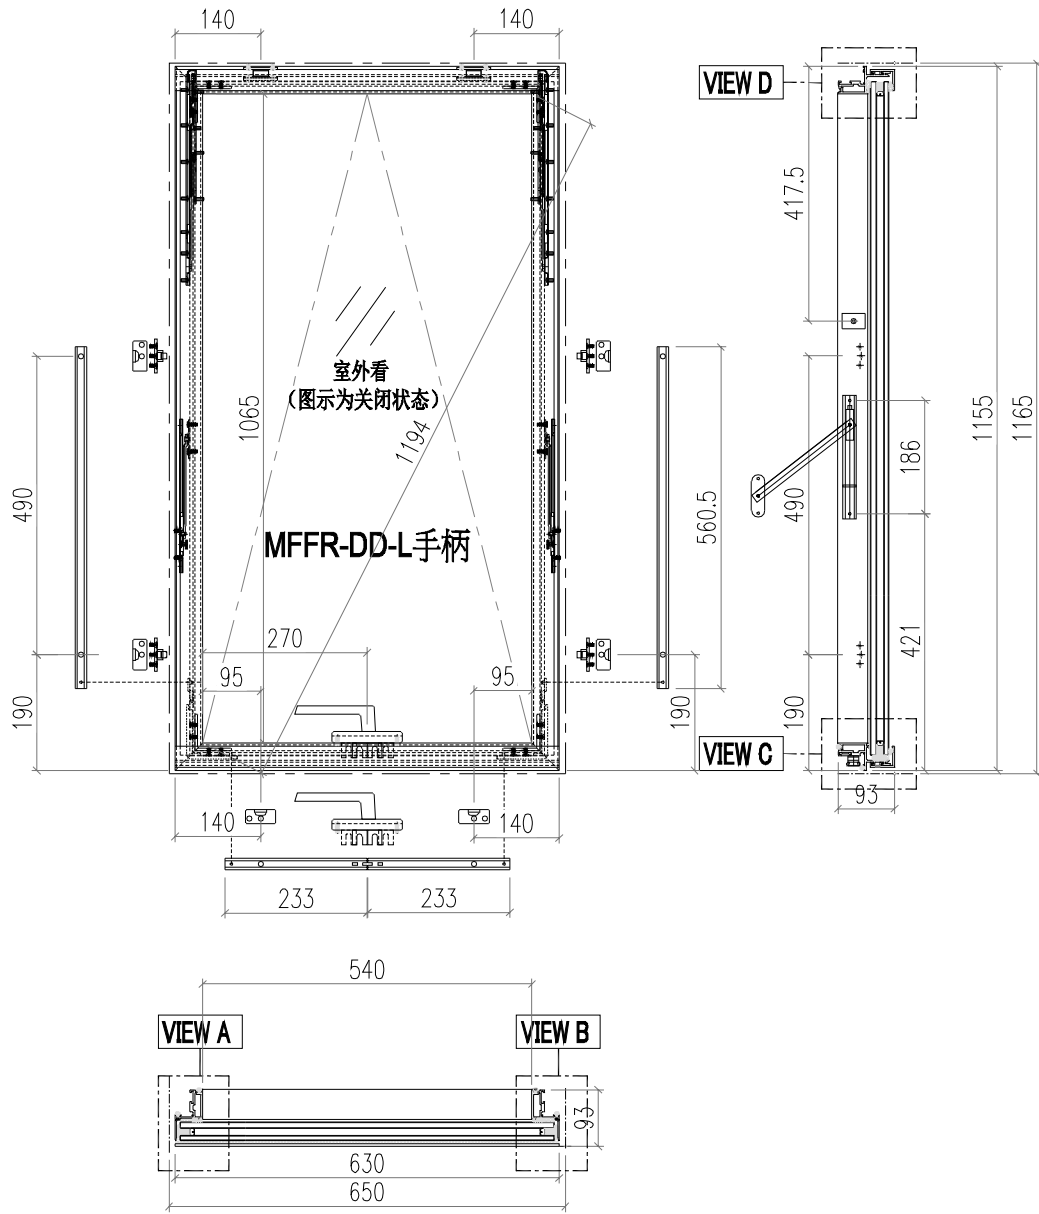

13	AC02-E01R-1	AC02	1137	1
12	JS01-Q02	60*60*5铝角	35	2
11	X86412-E01	X86412	630	1
10	X86412-E02	X86412	630	1
9	JS01-Q01	60*60*5铝角	35	2
8	X86370-K01	X86370	55	2
7	AC02-E01-1	AC02	1137	1
6	X86370-P04-01	X86370	233	2
5	X86370-P03	X86370	560.5	2
4	WS03-P06	WS03	630	1
3	WS03-P05	WS03	630	1
2	WS01-P05	WS01	1155	1
1	WS01-P04	WS01	1155	1
序号	加工图编号	材料名称	长度	支/幅

窗玉扇撑加LBB-1不锈钢垫巴


 <b>美特铝质有限公司</b> MIDI Aluminium Fabricator Ltd.			工程號 J856 地盘 天榮站	類別 制圖 李傳鵬 復核 練松文 批准 林仁安	物料號 M1 2022-11-25 2022-11-26 2022-11-28	圖號 CE-004 數量 - 單件重量 - (KG)
修改 A B 日期 05.10 05.18	採用工廠 材料颜色 -	地盤 <input checked="" type="checkbox"/>	图纸名称 开启扇组装图 材料 -			

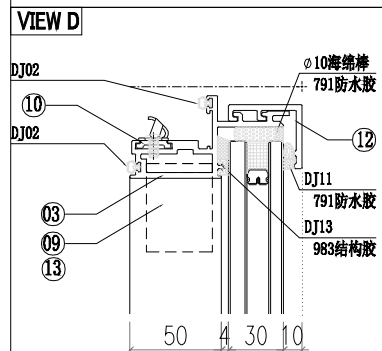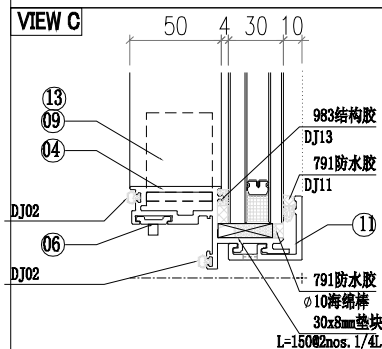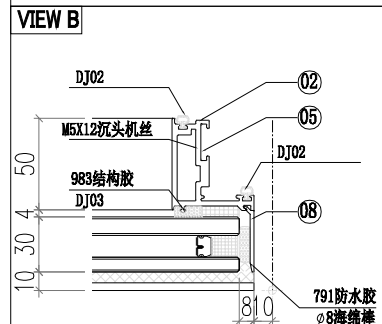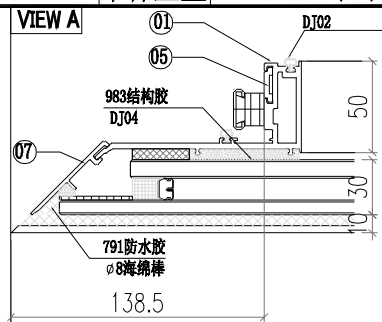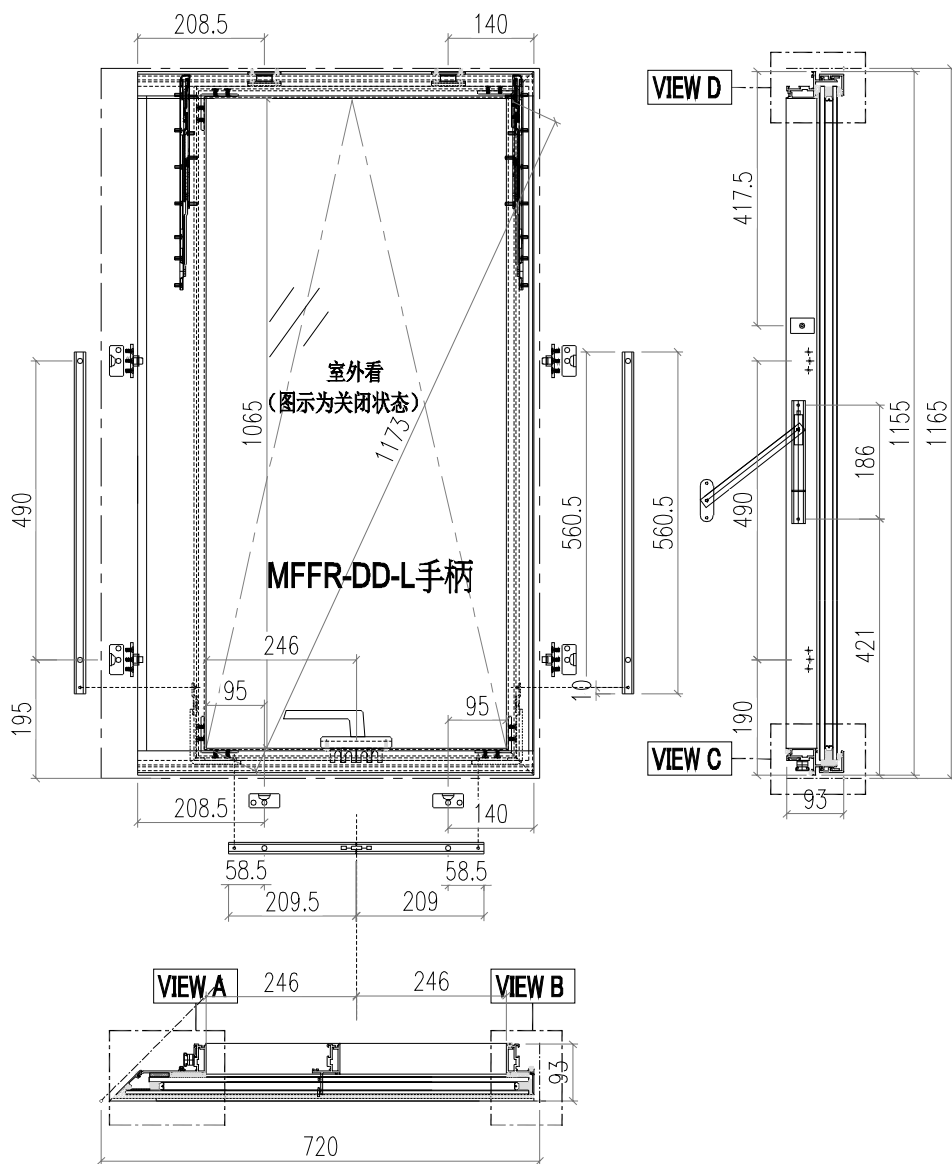

13	JS01-Q02	60*60*5铝角	35	2
12	X86412-E04-1	X86412	696	1
11	X86412-E03-1	X86412	696	1
10	X86370-K01	X86370	55	2
9	JS01-Q01	60*60*5铝角	35	2
8	AC02-E01R-1	AC02	1137	1
7	X86369-E01-1	X86369	1137	1
6	X86370-P04-02	X86370	209.5	2
5	X86370-P03	X86370	560.5	2
4	WS03-P010	WS03	676.3	1
3	WS03-P09	WS03	676.3	1
2	WS01-P05	WS01	1155	1
1	WS02-P01	WS02	1155	1
序号	加工图编号	材料名称	长度	支/幅

窗玉扇撑加LBB-1不锈钢垫巴






 <b>美特铝质有限公司</b> MIDI Aluminium Fabricator Ltd.			<b>工程號</b> J856 <b>地盘</b> 天榮站	<b>類別</b> <b>制圖</b> 李傳鵬 <b>復核</b> 練松文 <b>批准</b> 林仁安	<b>物料號</b> M1 <b>圖號</b> CE-005 <b>數量</b> - <b>單件重量</b> - (KG)
<b>修改</b> A B <b>日期</b> 05.10 05.18	<b>採用工廠</b> <b>材料顏色</b> -	<b>地盤</b> ✓ <b>图纸名称</b> 开启扇组装图 <b>材料</b> -			

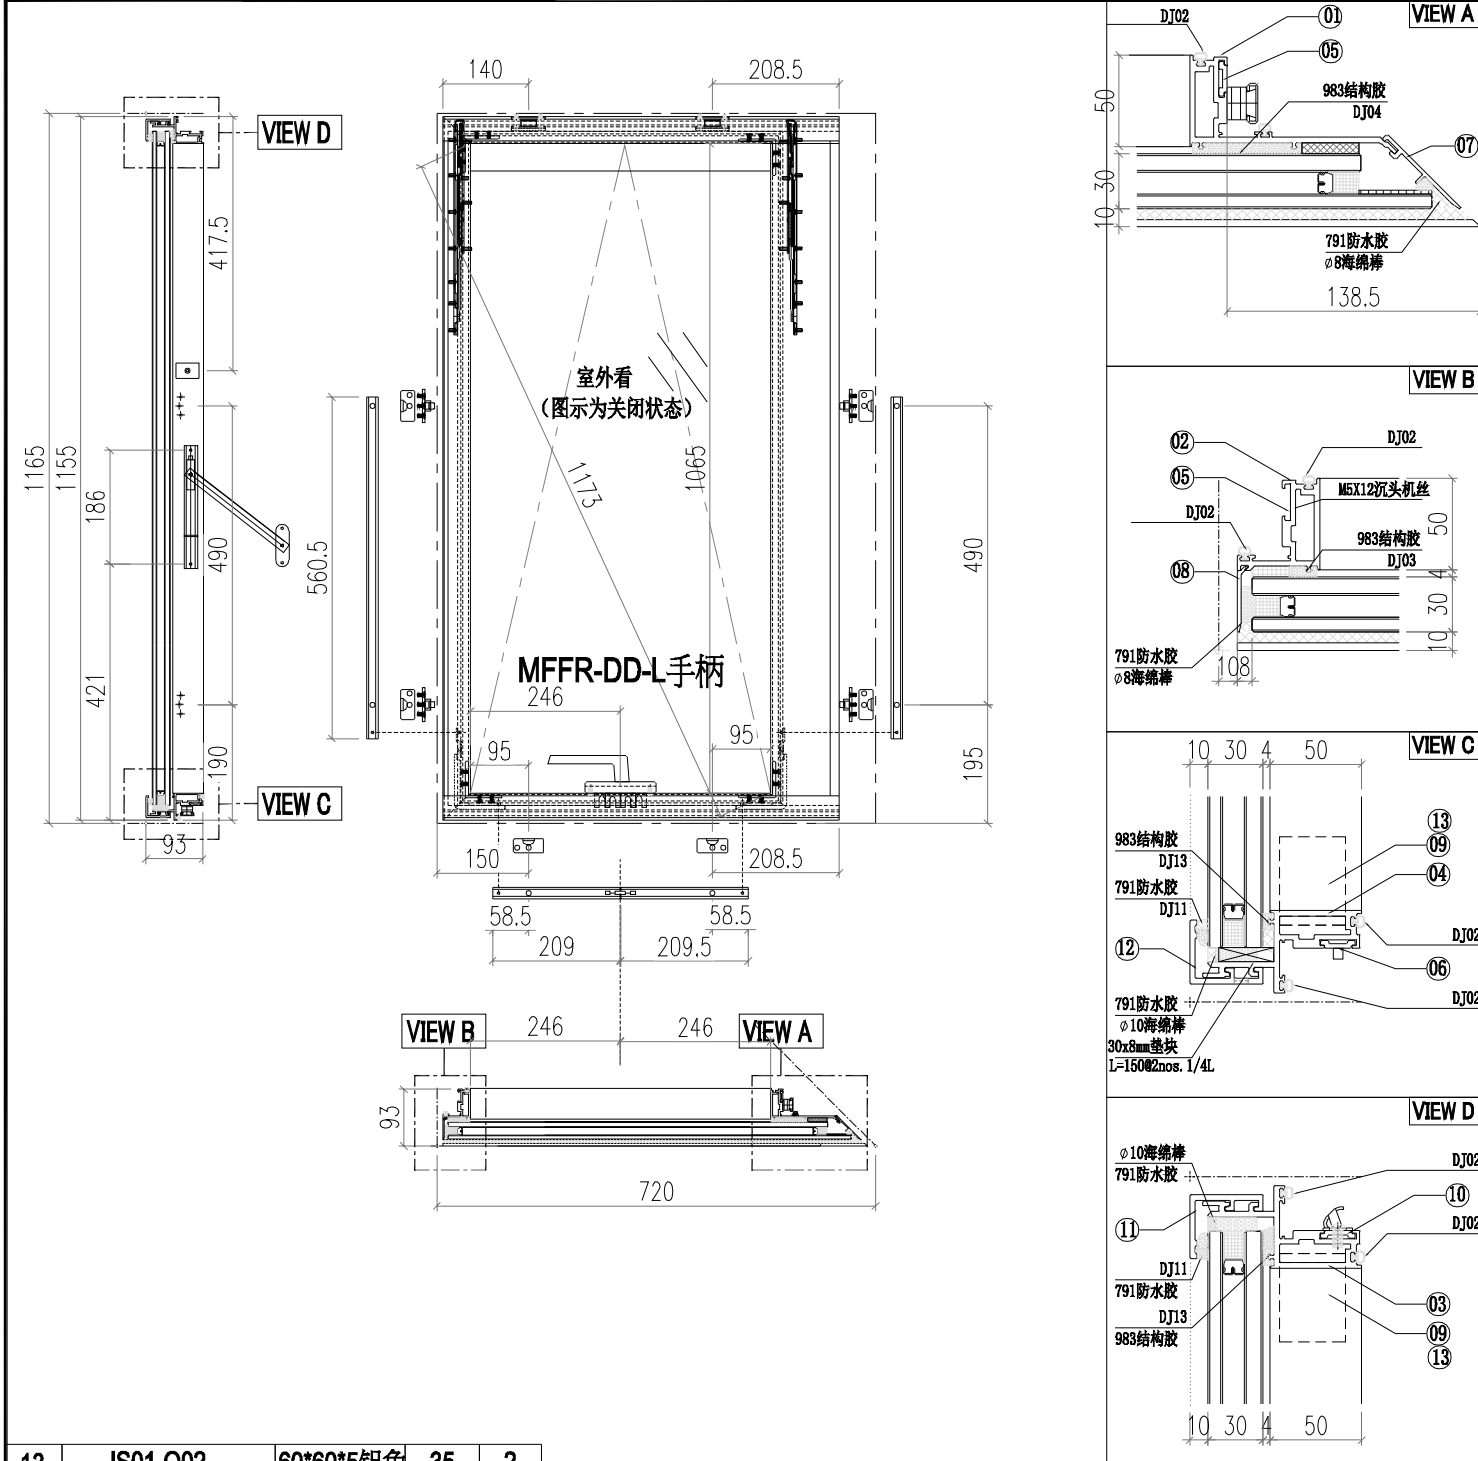

13	JS01-Q02	60*60*5铝角	35	2
12	X86412-E06-1	X86412	696	1
11	X86412-E05-1	X86412	696	1
10	X86370-K01	X86370	55	2
9	JS01-Q01	60*60*5铝角	35	2
8	AC02-E01-1	AC02	1137	1
7	X86369-E01R-1	X86369	1137	1
6	X86370-P04-02	X86370	209.5	2
5	X86370-P03	X86370	560.5	2
4	WS03-P012	WS03	676.3	1
3	WS03-P011	WS03	676.3	1
2	WS01-P04	WS01	1155	1
1	WS02-P02	WS02	1155	1
序号	加工图编号	材料名称	长度	支/幅

窗玉扇撑加LBB-1不锈钢垫巴






 <b>美特铝质有限公司</b> MIDI Aluminium Fabricator Ltd.			<b>工程號</b> J856 <b>地盘</b> 天榮站	<b>類別</b> <b>制圖</b> 李傳鵬 <b>復核</b> 練松文 <b>批准</b> 林仁安	<b>物料號</b> M1 <b>圖號</b> CE-006 <b>數量</b> - <b>單件重量</b> - (KG)
<b>修改</b> A B <b>日期</b> 05.10 05.18	<b>採用工廠</b> <b>材料顏色</b> -	<b>地盤</b> <input checked="" type="checkbox"/>	<b>图纸名称</b> 开启扇组装图 <b>材料</b> -		

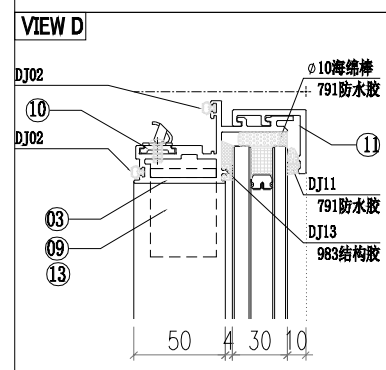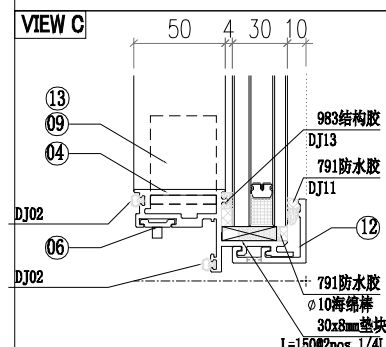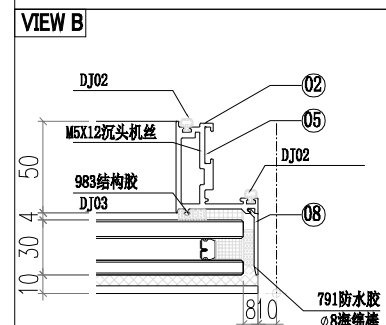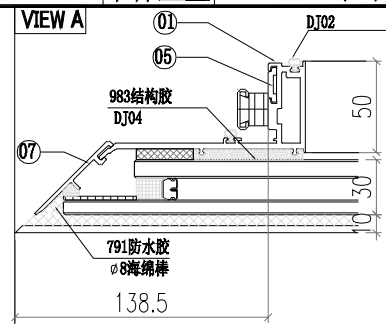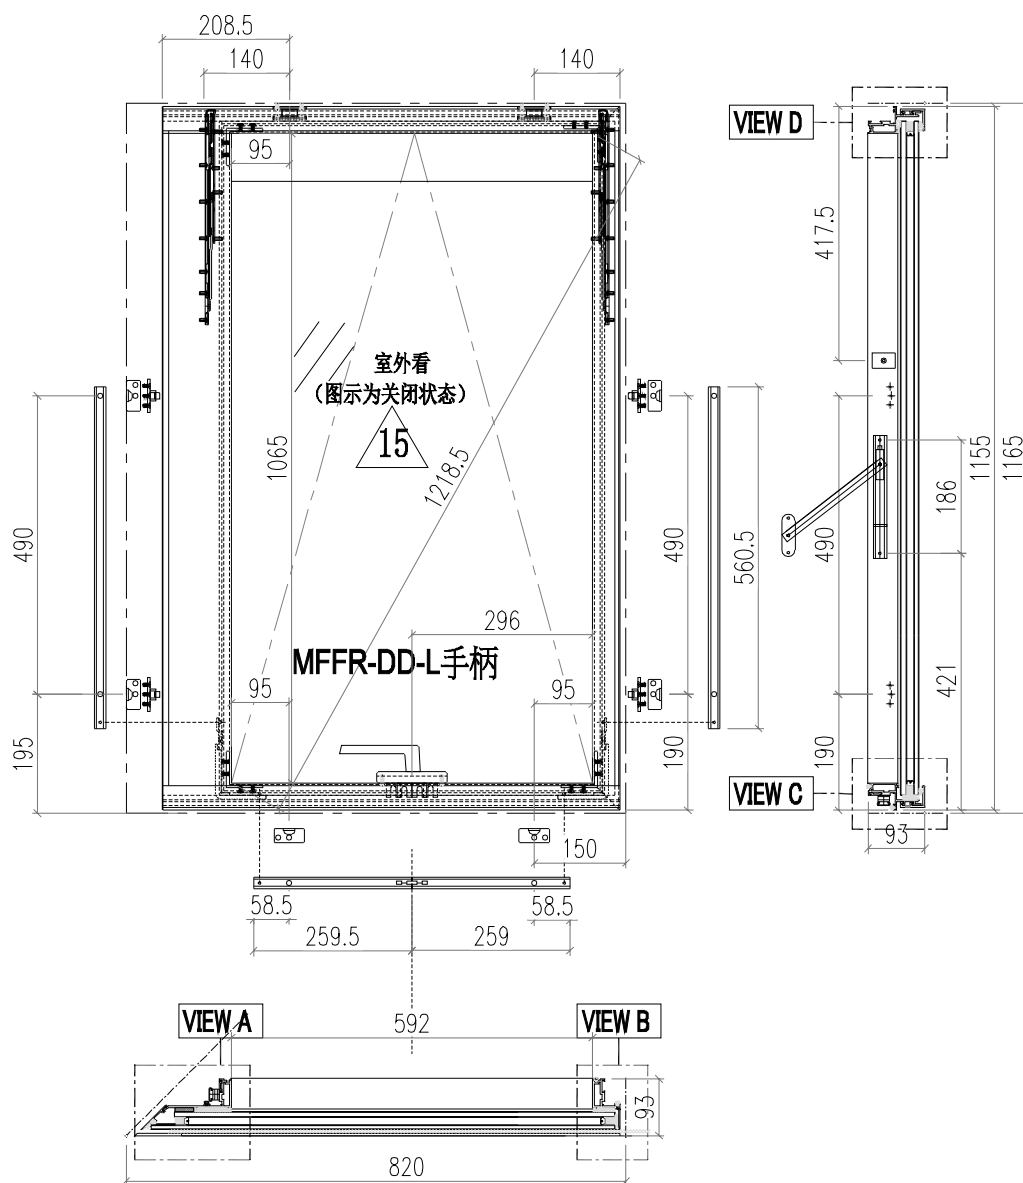

13	JS01-Q02	60*60*5铝角	35	2
12	X86412-E04-2	X86412	796	1
11	X86412-E03-2	X86412	796	1
10	X86370-K01	X86370	55	2
9	JS01-Q01	60*60*5铝角	35	2
8	AC02-E01R-1	AC02	1137	1
7	X86369-E01-1	X86369	1137	1
6	X86370-P04-03	X86370	259.5	2
5	X86370-P03	X86370	560.5	2
4	WS03-P008	WS03	776.3	1
3	WS03-P07	WS03	776.3	1
2	WS01-P05	WS01	1155	1
1	WS02-P01	WS02	1155	1
序号	加工图编号	材料名称	长度	支/幅

窗玉扇撑加LBB-1不锈钢垫巴


 <b>美特鋁質有限公司</b> MIDI Aluminium Fabricator Ltd.			<b>工程號</b> J856 <b>地盘</b> 天榮站	<b>類別</b> <b>制圖</b> 李傳鵬 <b>復核</b> 練松文 <b>批准</b> 林仁安	<b>物料號</b> M1 <b>圖號</b> CE-007 <b>數量</b> - <b>單件重量</b> - (KG)
<b>修改</b> A B <b>日期</b> 05.10 05.18	<b>採用工廠</b> <b>材料顏色</b> -	<b>地盤</b> ✓ <b>图纸名称</b> 开启扇组装图 <b>材料</b> -			

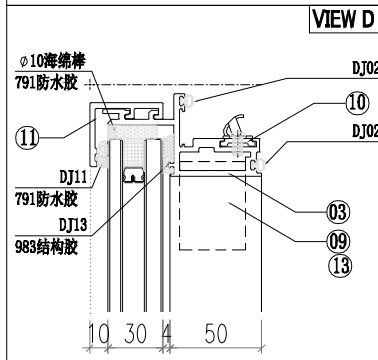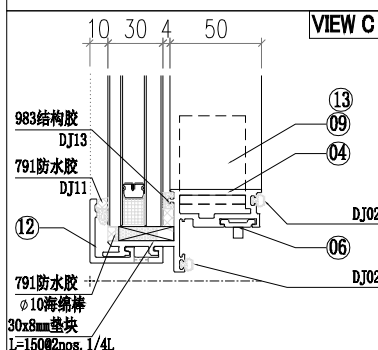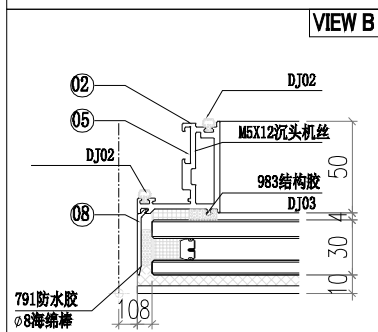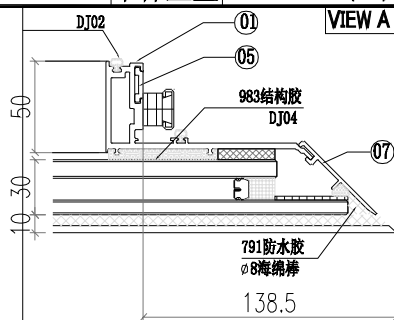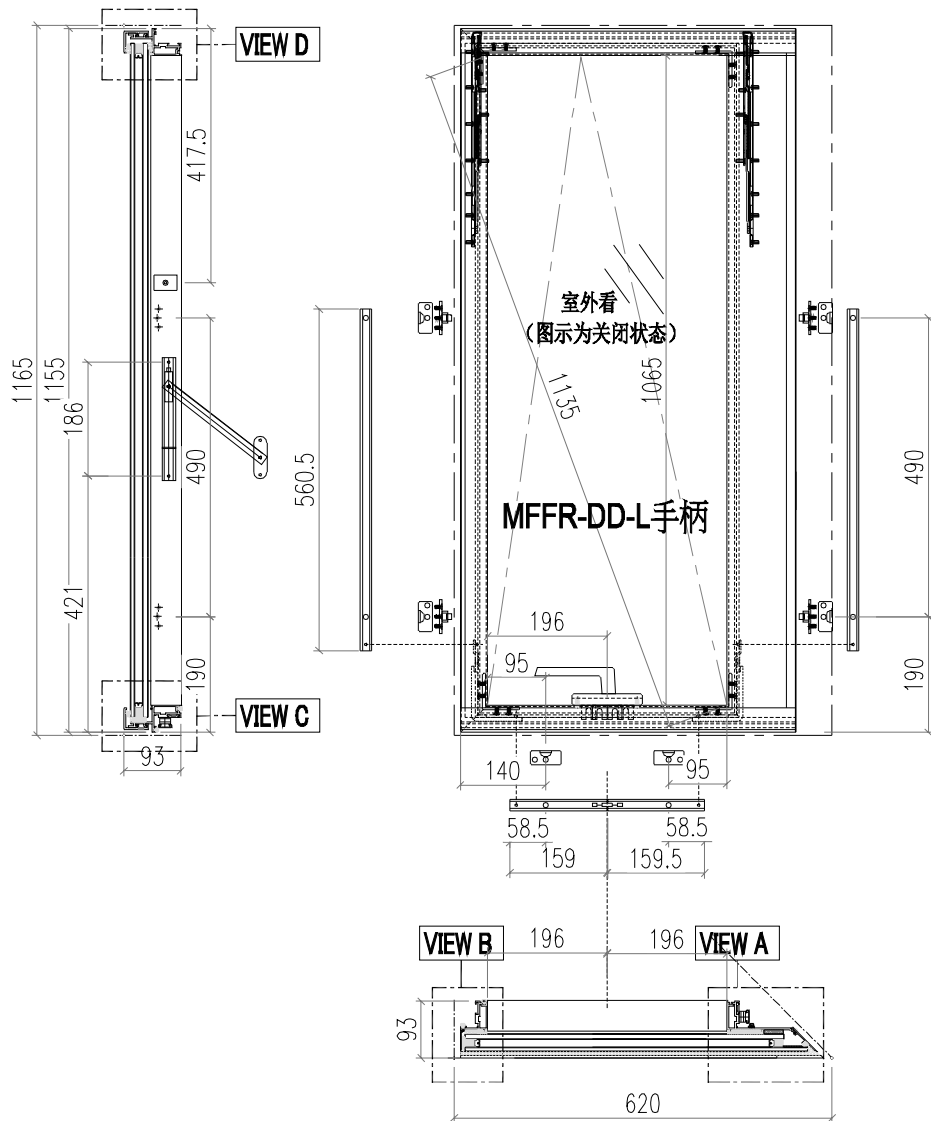

13	JS01-Q02	60*60*5铝角	35	2
12	X86412-E06-2	X86412	596	1
11	X86412-E05-2	X86412	596	1
10	X86370-K01	X86370	55	2
9	JS01-Q01	60*60*5铝角	35	2
8	AC02-E01-1	AC02	1137	1
7	X86369-E01R-1	X86369	1137	1
6	X86370-P04-04	X86370	159.5	2
5	X86370-P03	X86370	560.5	2
4	WS03-P014	WS03	576.3	1
3	WS03-P013	WS03	576.3	1
2	WS01-P04	WS01	1155	1
1	WS02-P02	WS02	1155	1
序号	加工图编号	材料名称	长度	支/幅


窗玉扇撑加LBB-1不锈钢垫巴

 美特鋁質有限公司 MIDI Aluminium Fabricator Ltd.			工程號 J856 地盘 天榮站	類別 制圖 李傳鵬 復核 練松文 批准 林仁安	物料號 M1 2022-11-25 2022-11-26 2022-11-28	圖號 AC02-E01 數量 - 單件重量 - (KG)	
修改 A B 日期 05.03 05.18	採用工廠 材料颜色 -	地盤 <input checked="" type="checkbox"/>	图纸名称 铝料加工图 材料 AC02				

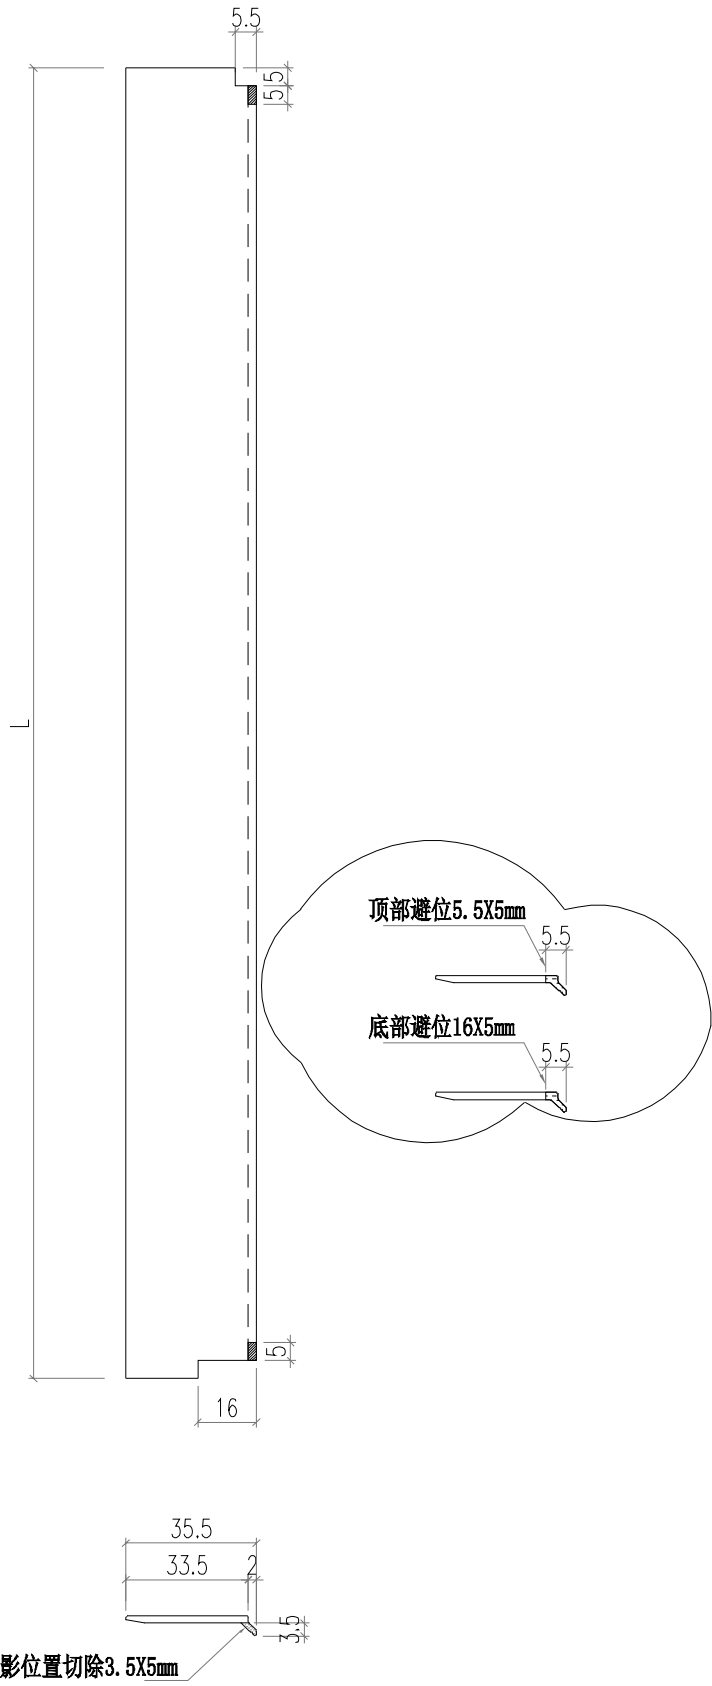


部件编号	L	分格尺寸
AC02-E01-1	1137	1165

 美特鋁質有限公司 MIDI Aluminium Fabricator Ltd.			工程號	J856	類別		物料號	M1	
			地盘	天榮站	制圖	李傳鵬	2022-11-25	圖號	AC02-E01R
修改	A	B	採用工廠	地盤	✓	图纸名称	铝料加工图	復核	練松文
日期	05.03	05.18	材料颜色	-		材料	AC02	批准	林仁安
							2022-11-26	數量	-
							2022-11-28	單件重量	- (KG)

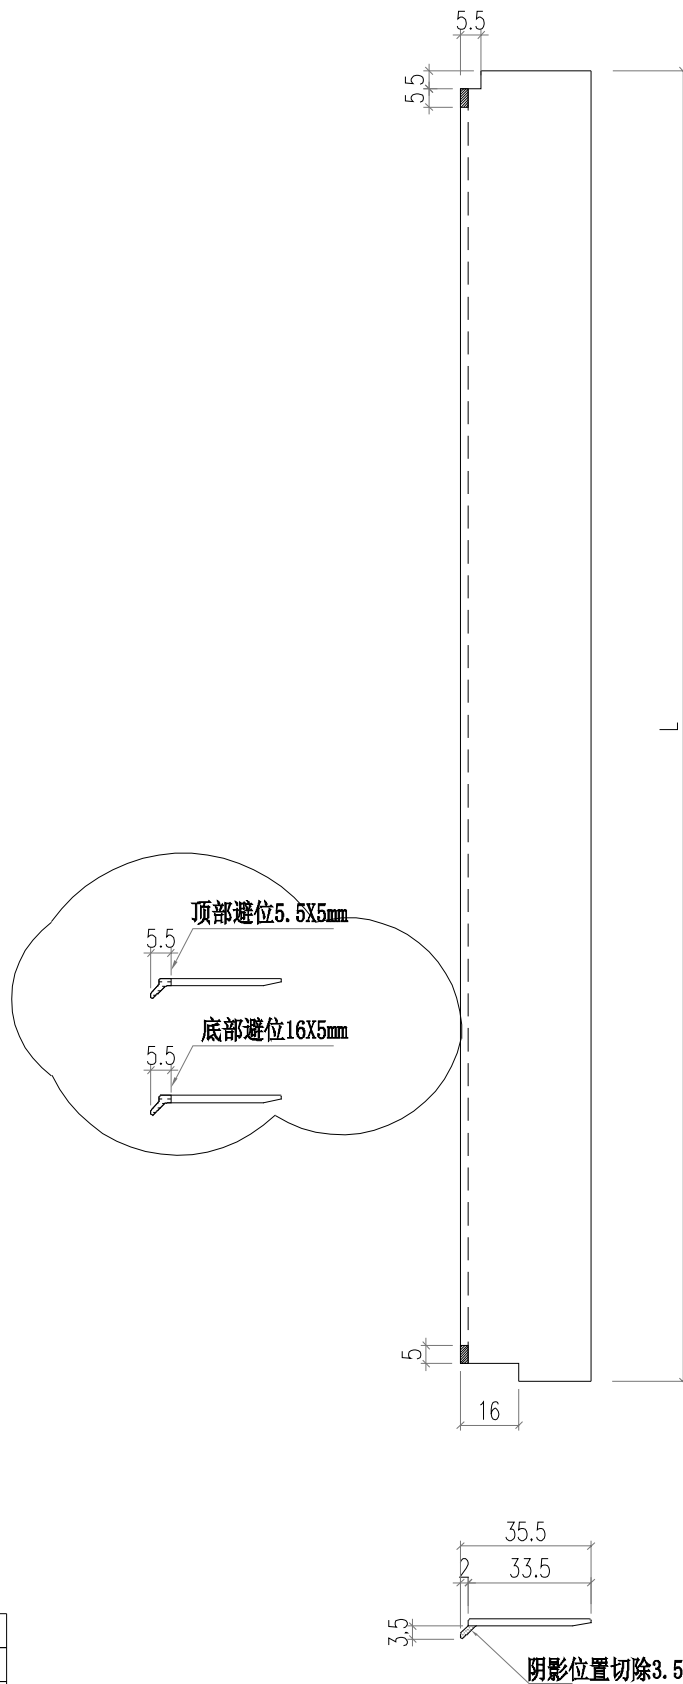


部件编号	L 分格尺寸	
AC02-E01R-1	1137	1165

 美特鋁質有限公司 MIDI Aluminium Fabricator Ltd.				工程號 J856 地盘 天榮站	類別 制圖 李傳鵬 復核 練松文 批准 林仁安	物料號 M1 圖號 X86369-E01 數量 - 單件重量 - (KG)
修改 A B 日期 05.03 05.18	採用工廠 材料颜色 -	地盤 <input checked="" type="checkbox"/>	图纸名称 铝料加工图 材料 X86369			

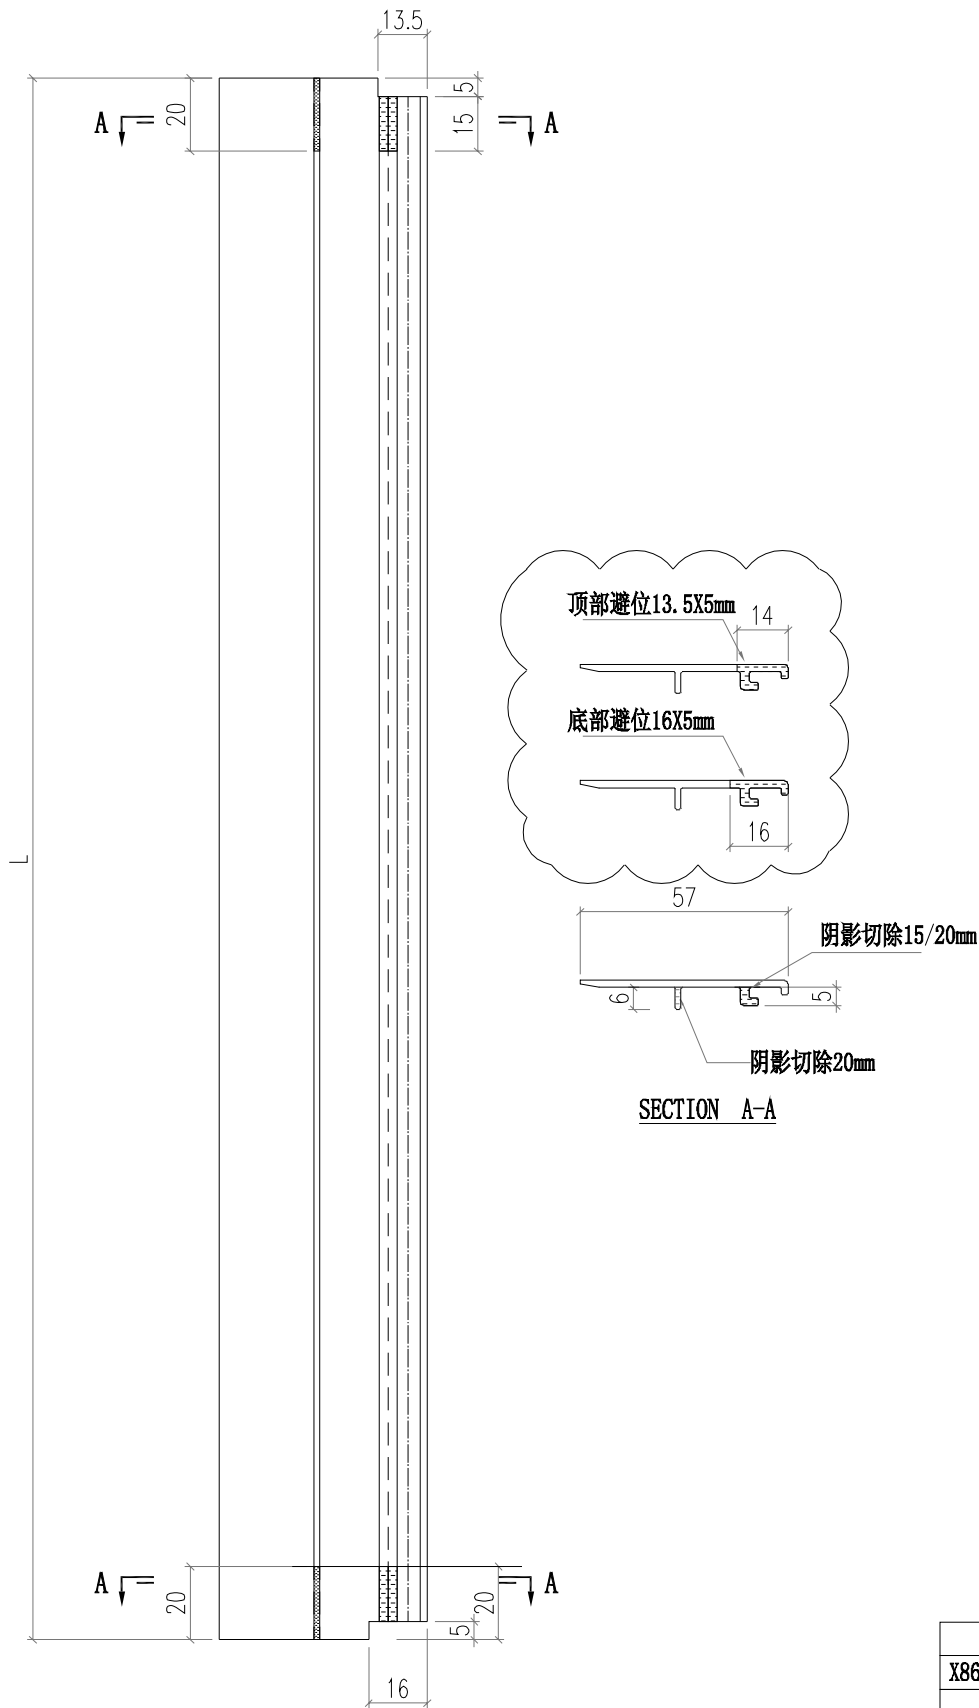

部件编号	L	分格尺寸
X86369-E01-1	1137	1165

 美特鋁質有限公司 MIDI Aluminium Fabricator Ltd.			工程號 J856 地盘 天榮站	類別 制圖 李傳鵬 復核 練松文 批准 林仁安	物料號 M1 2022-11-25 2022-11-26 2022-11-28	圖號 X86369-E01R 數量 - 單件重量 - (KG)
修改 A B 日期 05.03 05.18	採用工廠 材料颜色 -	地盤 ✓	图纸名称 铝料加工图 材料 X86369			

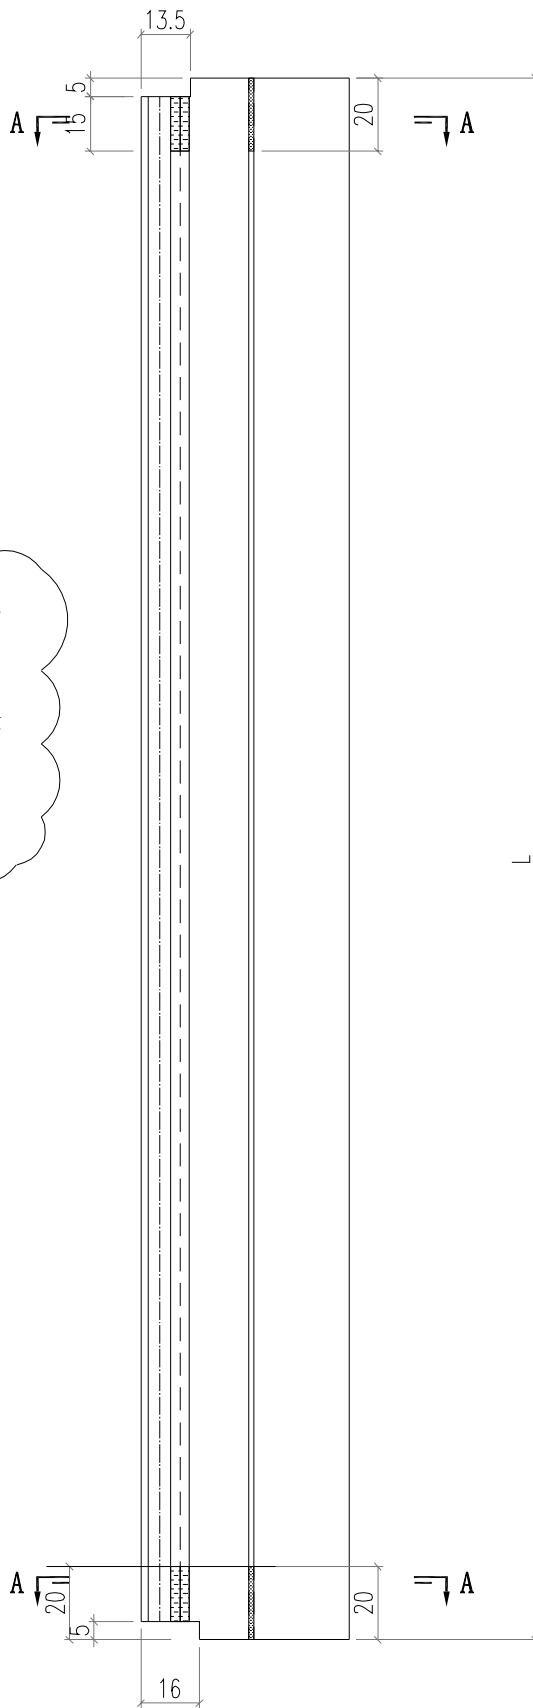

部件编号	L 分格尺寸	
X86369-E01R-1	1137	1165