



工程指示 / 要求簡箋 ENGINEER INSTRUCTIONS(E.I.)

工程指示編號:	EI- 60160	修改版本:	0
	HK- 1338		
工程編號:	J 856	工程名稱:	TSWTL23 天榮
收件人:	生統/林仁安	發件人:	Thomas Wong
工程項目:	CW幕牆大貨MO1單元件拆圖檔 (修改O 隔熱棉更改)	日期:	13/06/2023

☒ 原合約工程包	☐ 原合約工程加 / 減賬 QT-	☐ 新工程報價 QT-
--	--	------------------------------------

信件批核號碼/圖紙參考編號:	批核模具圖紙編號:
客戶指示附件:	管理內部批簽署:

☐ 初步鋁料 B.M.	☐ 加工拆圖, 然後生產	☐ 尺寸表
☐ 正式鋁料 B.M.	☐ 技術上資料 / 指示	☐ 報價
☐ 配件 B.M.	☐ 樣辦或貨品說明書	☐ 分判合約
☐ 其他:		

內容:
CW幕牆大貨MO1單元件拆圖檔 (修改O 隔熱棉更改)
完成上列要求日期: 16/6/2023







國內

☐ 生產技術總監	☐ 連附件	☒ 技術部	☒ 連附件	☐ 生產部	☐ 連附件
☐ 採購部	☐ 連附件	☒ 生產統籌部	☒ 連附件	☐ 報關組	☐ 連附件
☐ 質檢部	☐ 連附件	☐ 會計部	☐ 連附件	☐ 機械設計部	☐ 連附件
☐ 香港辦	☐ 連附件	☐ 其他:			







香港

☐ 行政部	☐ 連附件	☐ 會計部	☐ 連附件	☐ 統籌部	☐ 連附件	☐ 工程部	☐ 連附件
☐ 採購部	☐ 連附件	☐ QS部	☐ 連附件	☐ 地盤管理	☐ 連附件	☐ 維修部	☐ 連附件


*發件人簽署: 王	*組別成員批核簽署: Johny
傳遞編號:	項目經理簽署:

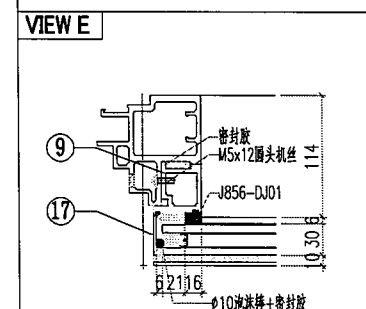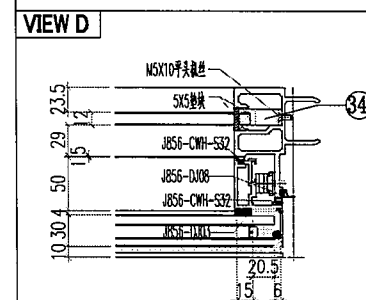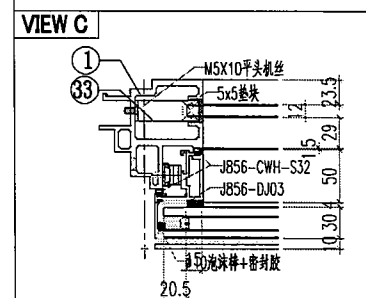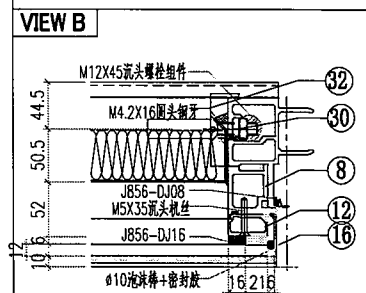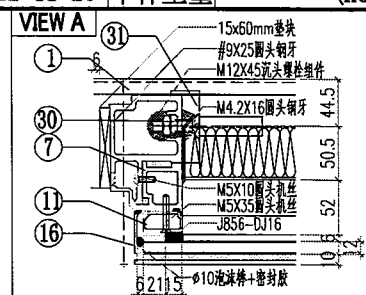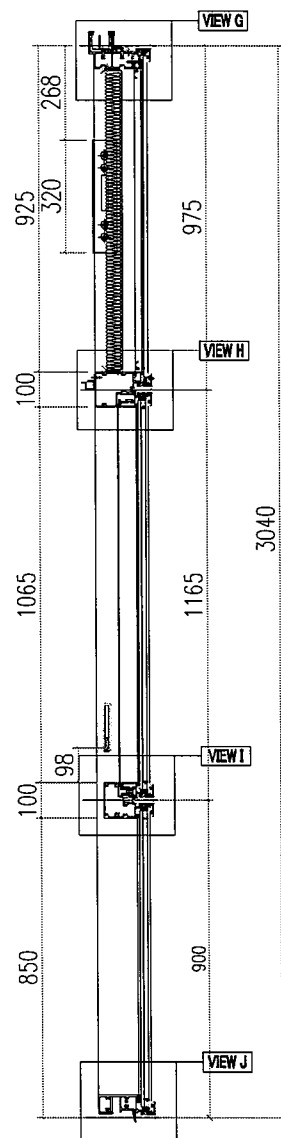











 美特鋁質有限公司 MIDI Aluminium Fabricator Ltd.					工程號	J856	類別		物料號	M1				
					地盘	天榮站	制圖	李傳鵬	2022-11-26	圖號	CW-107M			
修改	A	B		採用工廠		地盘	✓	圖紙名稱	單元組裝圖	復核	練松文	2022-11-27	數量	-
日期	05.02	05.18		材料顏色	-	UCT542919XL-3	材料	-	批准	林仁安	2022-11-28	單件重量	-	(KG)

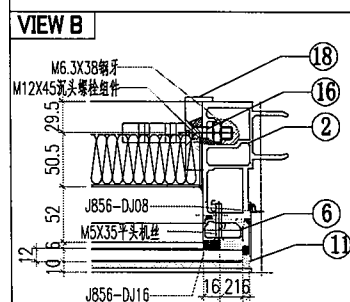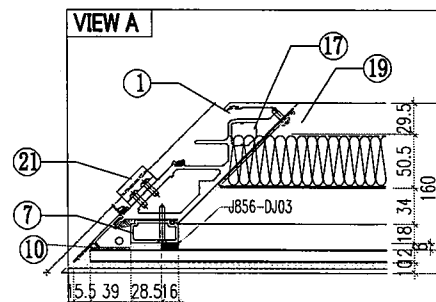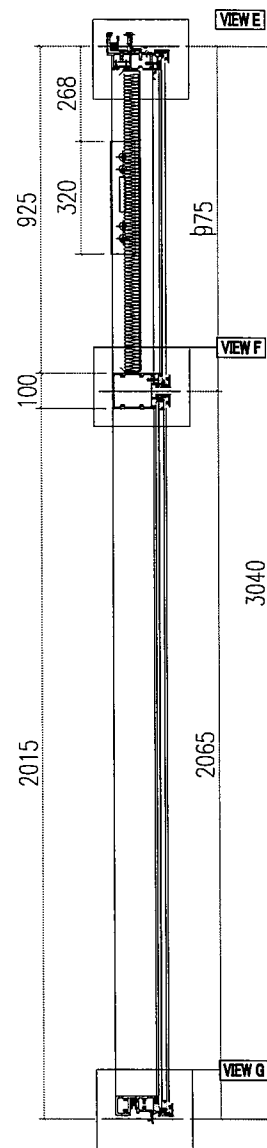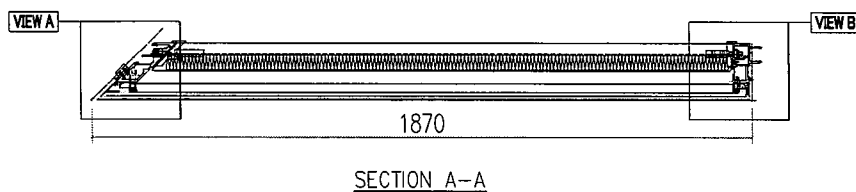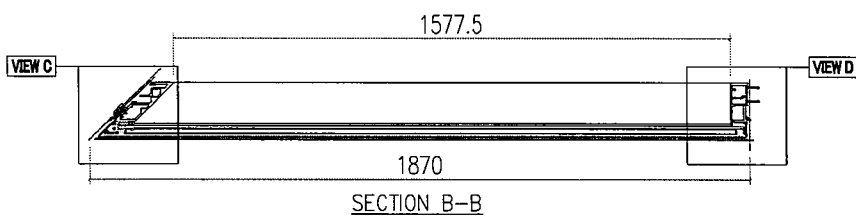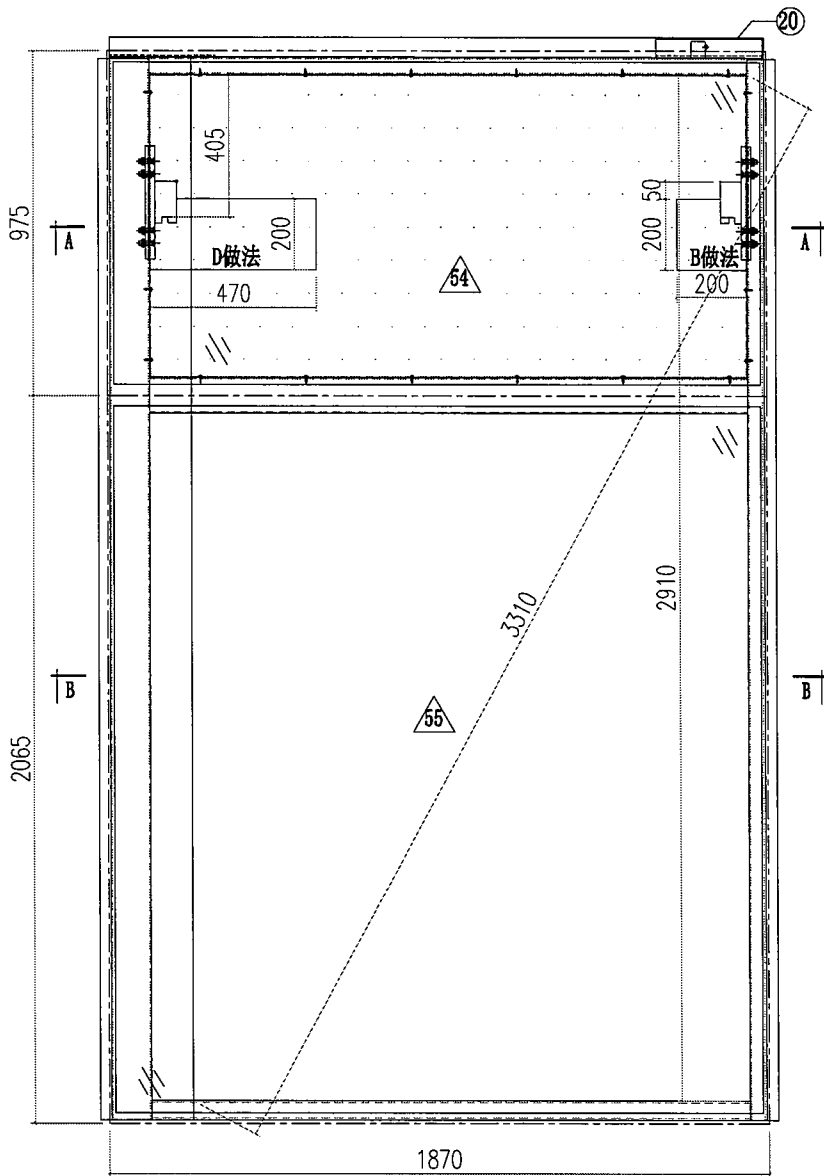


 美特鋁質有限公司 MIDI Aluminium Fabricator Ltd.				工程號	J856	類別		物料號	M1			
				地盘	天榮站	制圖	李傳鵬	2022-11-26	圖號	CW-108M		
修改	A		採用工廠	地盘	✓	图纸名称	单元组装图	復核	練松文	2022-11-27	數量	-
日期	05.18		材料颜色	- UCT542919XL-3	材料	-	批准	林仁安	2022-11-28	單件重量	-	(KG)

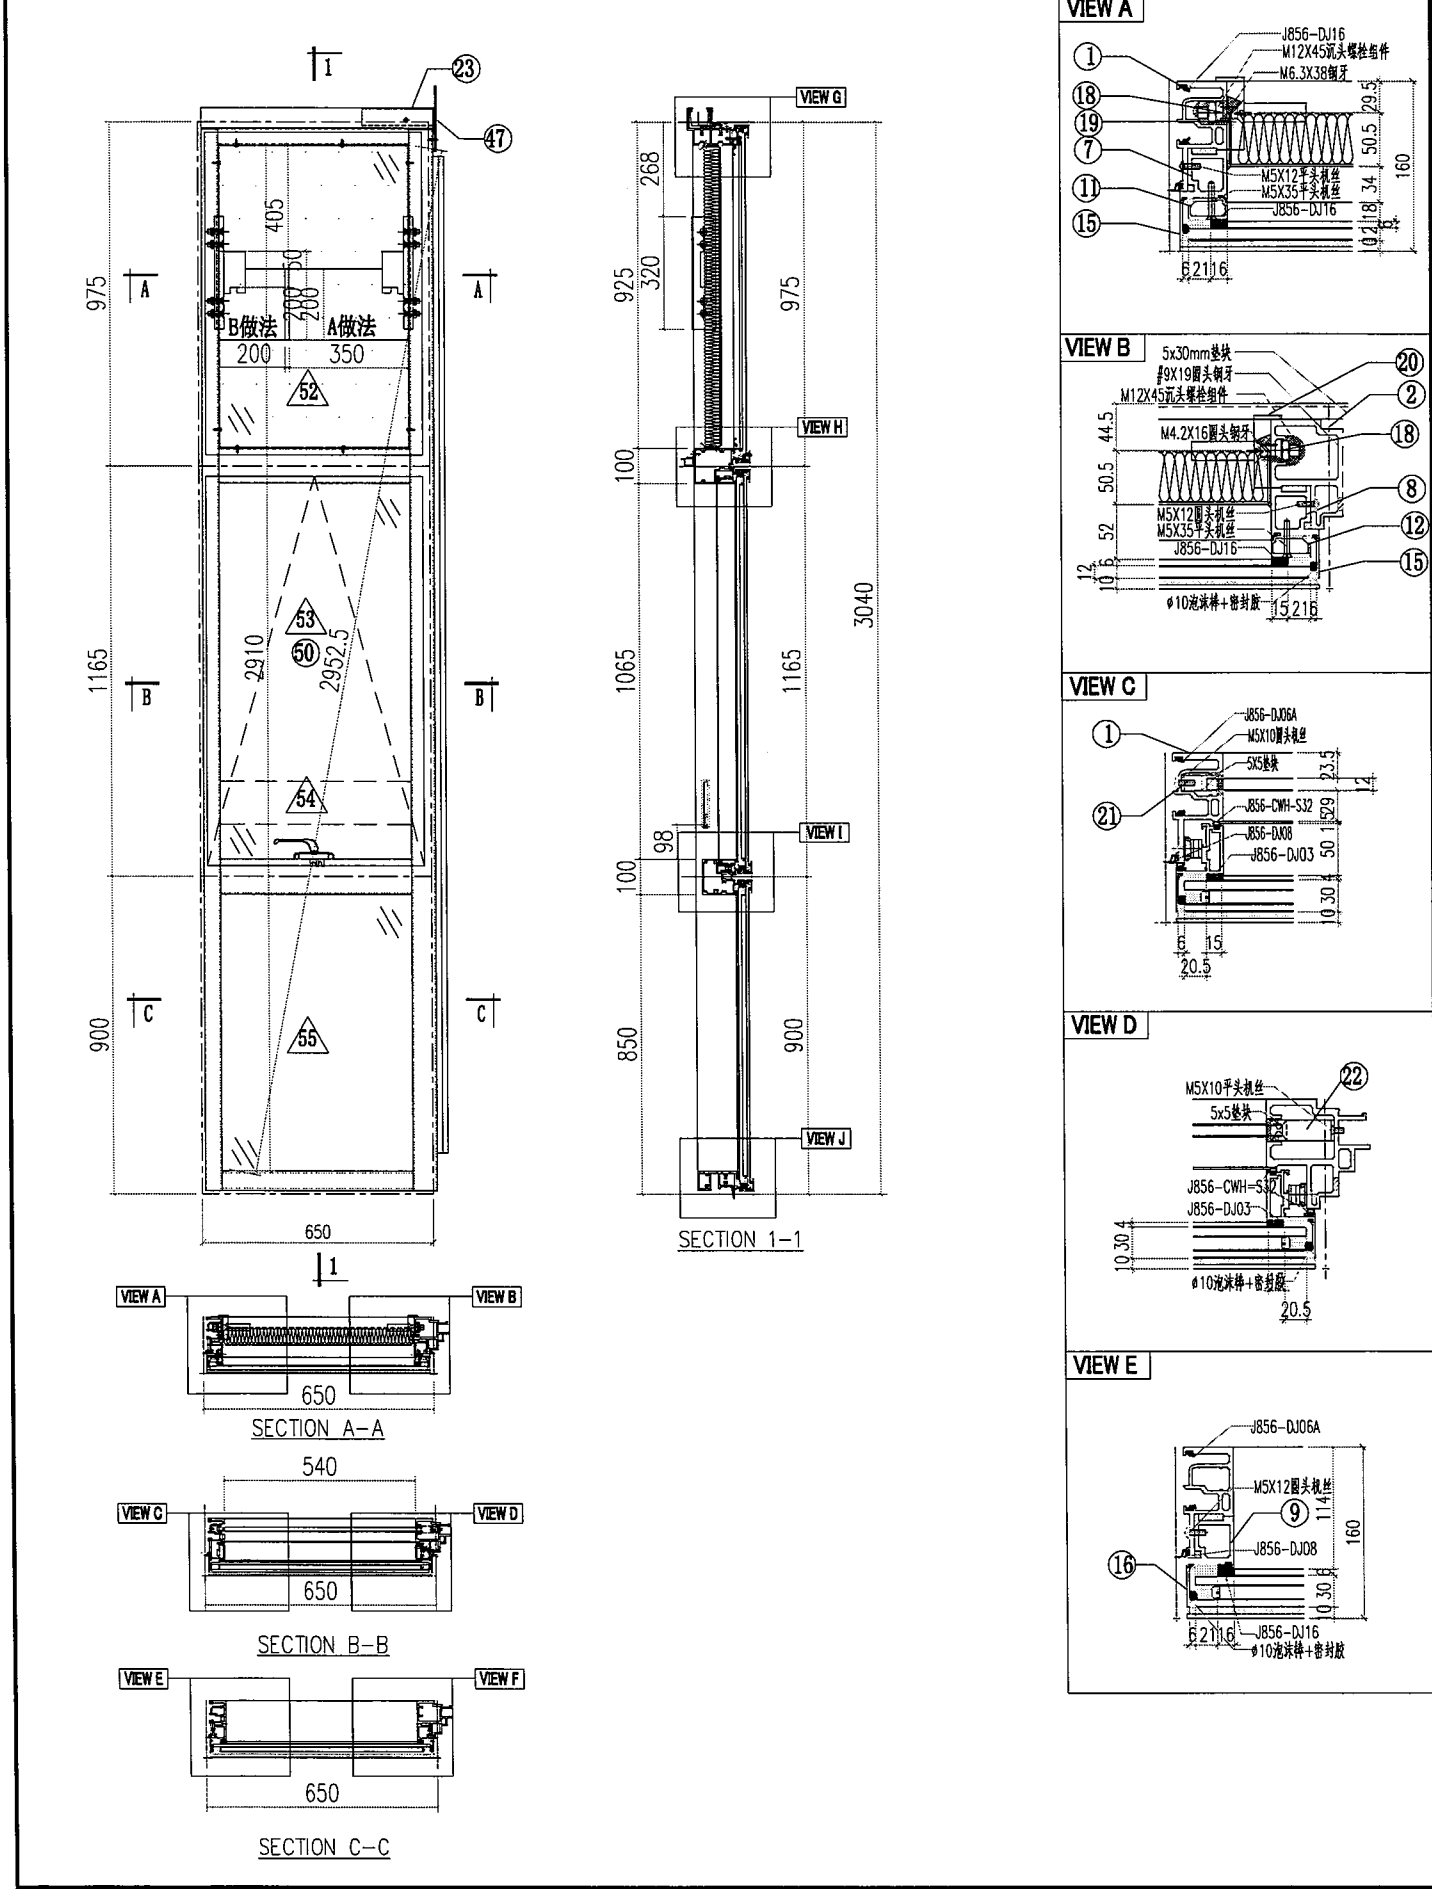






 美特鋁質有限公司 MIDI Aluminium Fabricator Ltd.					工程號	J856	類別		物料號	M1				
					地盘	天榮站	制圖	李傳鵬	2022-11-26	圖號	CW-101			
修改	A			採用工廠		地盤	✓	图纸名称	单元组装图	復核	練松文	2022-11-27	數量	-
日期	05.18			材料颜色	- UCT542919XL-3			材料	-	批准	林仁安	2022-11-28	單件重量	- (KG)

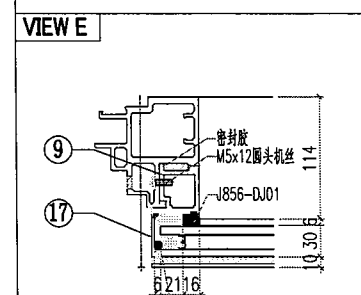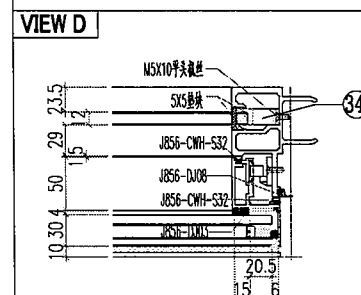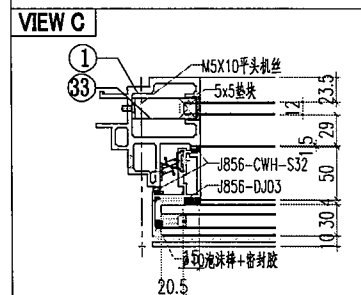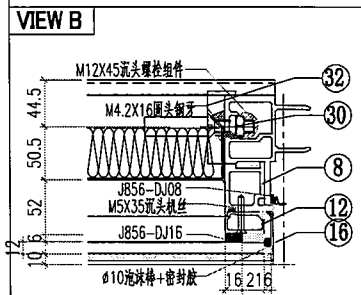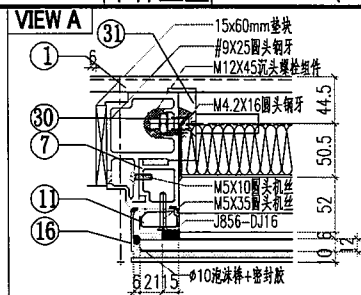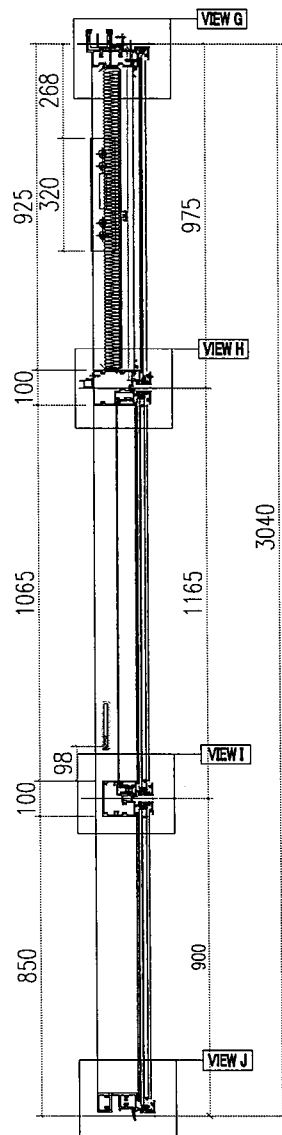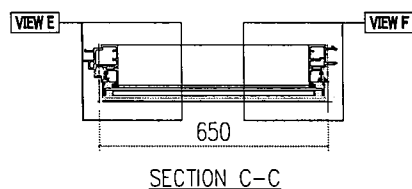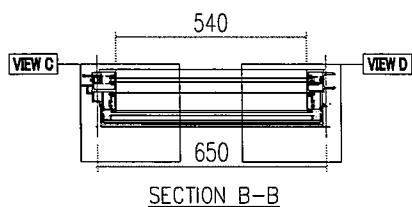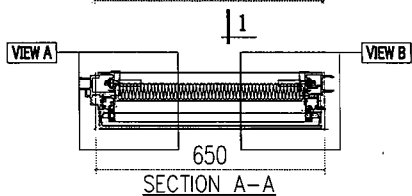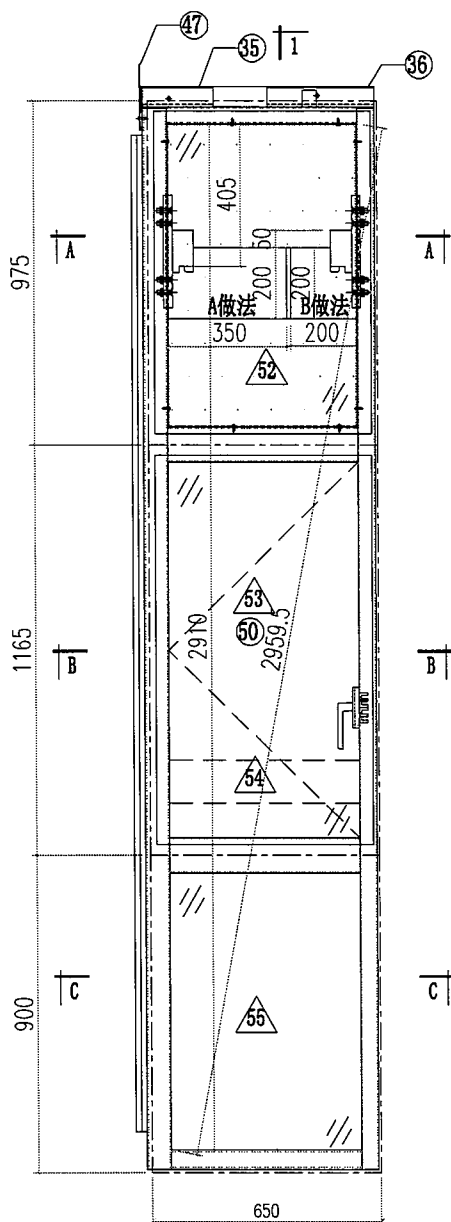

 美特鋁質有限公司 MIDI Aluminium Fabricator Ltd.				工程號	J856	類別		物料號	M1			
				地盘	天榮站	制圖	李傳鵬	2022-11-26	圖號	CW-102		
修改	A		採用工廠	地盘	✓	图纸名称	单元组装图	復核	練松文	2022-11-27	數量	-
日期	05.18		材料颜色	- UCT542919XL-3		材料	-	批准	林仁安	2022-11-28	單件重量	- (KG)

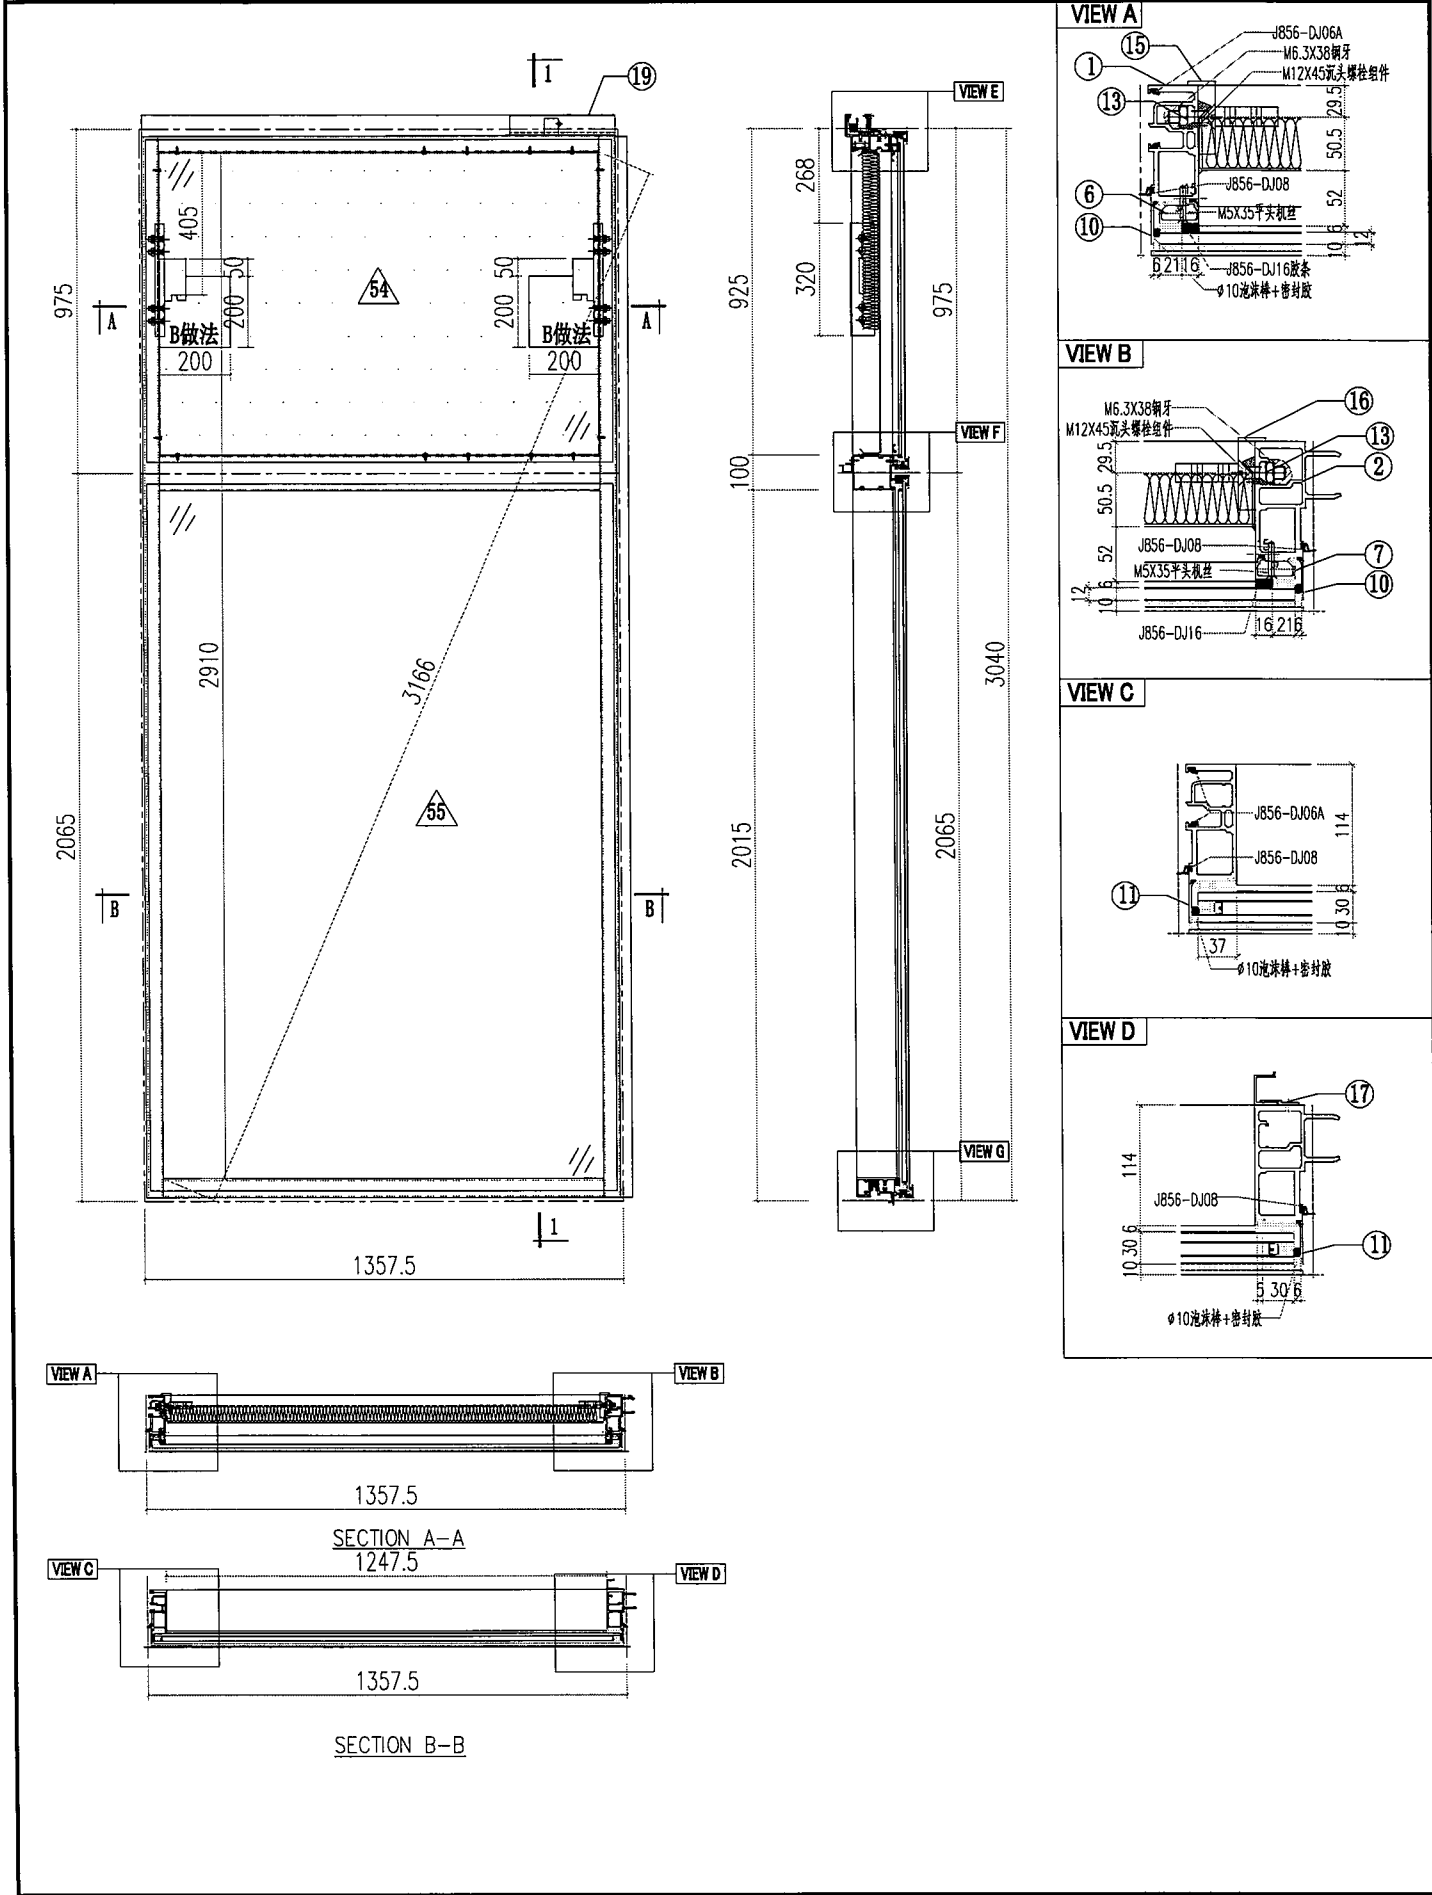

 美特鋁質有限公司 MIDI Aluminium Fabricator Ltd.				工程號	J856	類別		物料號	M1			
				地盘	天榮站	制圖	李傳鵬	2022-11-26	圖號	CW-103		
修改	A		採用工廠	地盘	✓	图纸名称	单元组装图	復核	練松文	2022-11-27	數量	-
日期	05.18		材料颜色	- UCT542919XL-3		材料	-	批准	林仁安	2022-11-28	單件重量	- (KG)

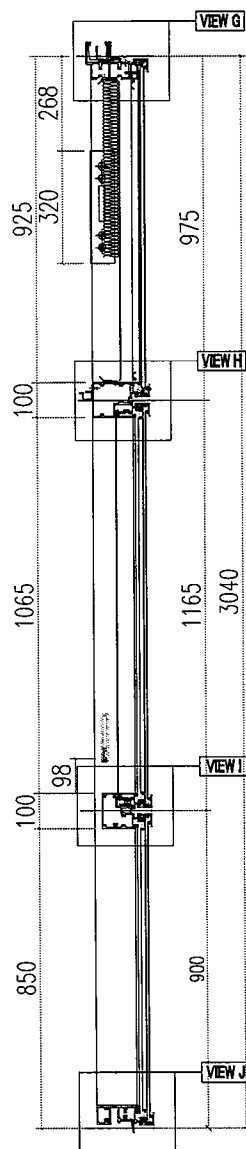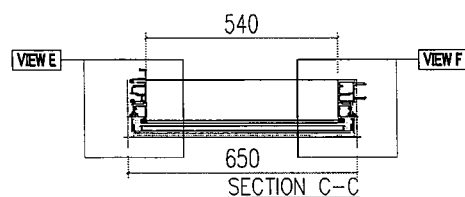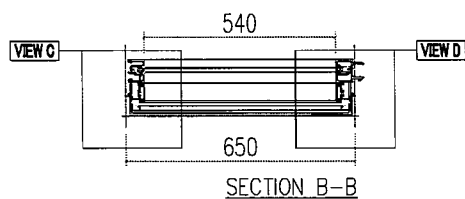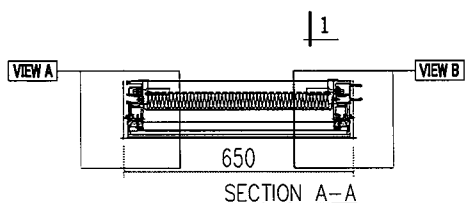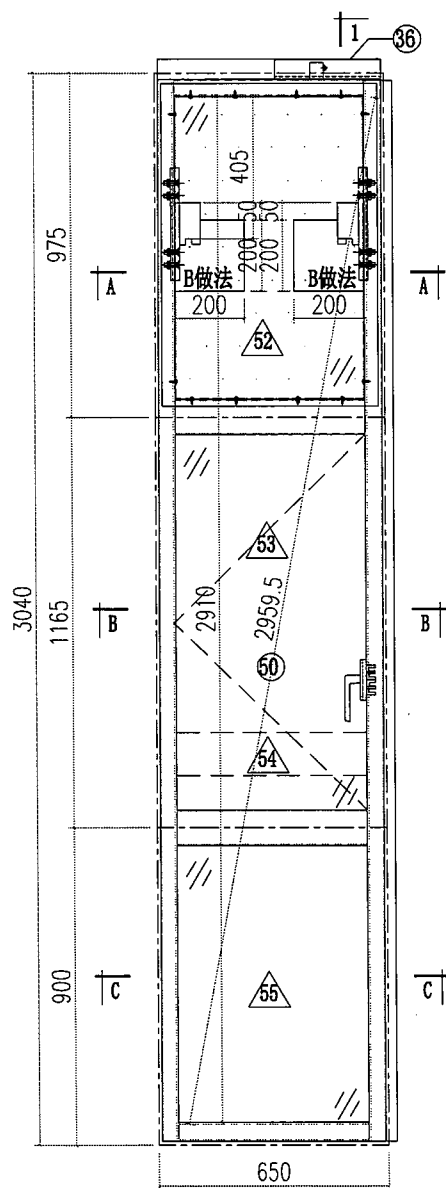


VIEW G

VIEW H


VIEW I

VIEW J


VIEW A

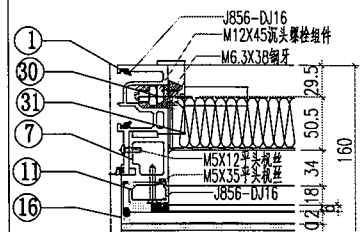


VIEW B

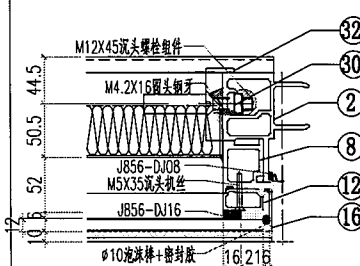


VIEW C

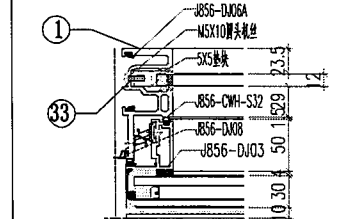


VIEW D

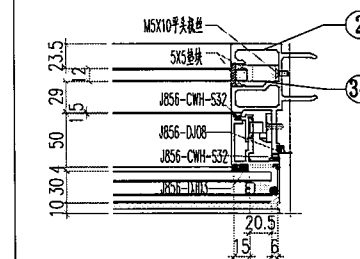


VIEW E

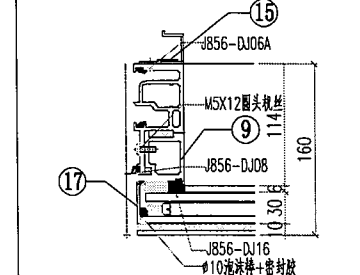







 美特鋁質有限公司 MIDI Aluminium Fabricator Ltd.				工程號	J856	類別		物料號	M1					
				地盘	天榮站	制圖	李傳鵬	2022-11-26	圖號	CW-104				
修改	A			採用工廠		地盤	✓	图纸名称	单元组装图	復核	練松文	2022-11-27	數量	-
日期	05.18			材料颜色	- UCT542919XL-3	材料	-	批准	林仁安	2022-11-28	單件重量	-	(KG)	

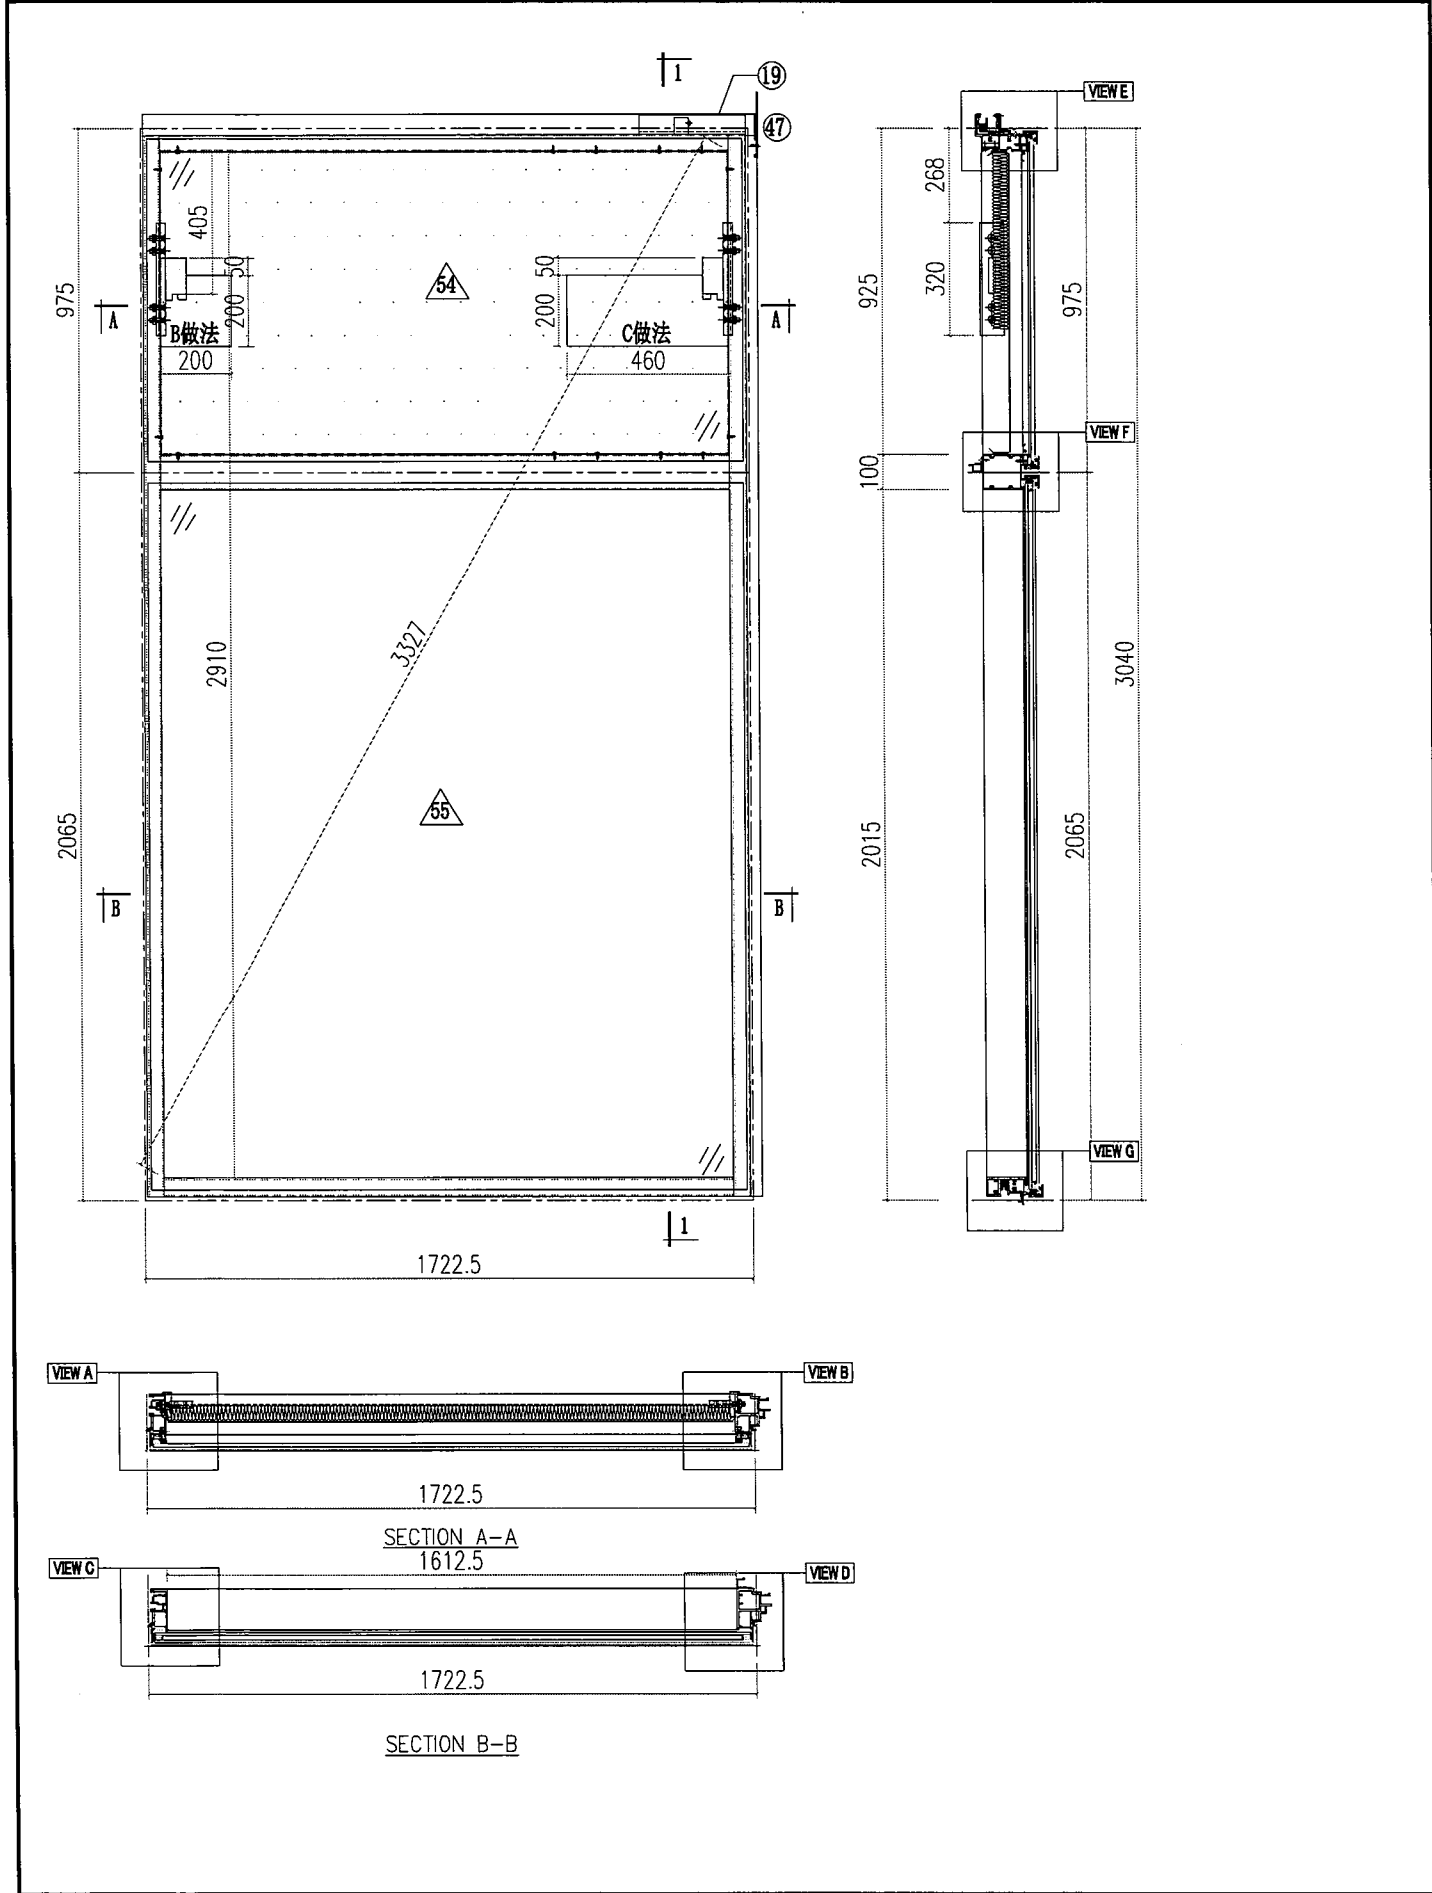


 美特鋁質有限公司 MIDI Aluminium Fabricator Ltd.					工程號	J856	類別		物料號	M1			
					地盘	天榮站	制圖	李傳鵬	2022-11-26	圖號	CW-106		
修改	A	B		採用工廠	地盘	✓	圖紙名稱	單元組裝圖	復核	練松文	2022-11-27	數量	-
日期	05.02	05.18		材料顏色	- UCT542919XL-3		材料	-	批准	林仁安	2022-11-28	單件重量	- (KG)

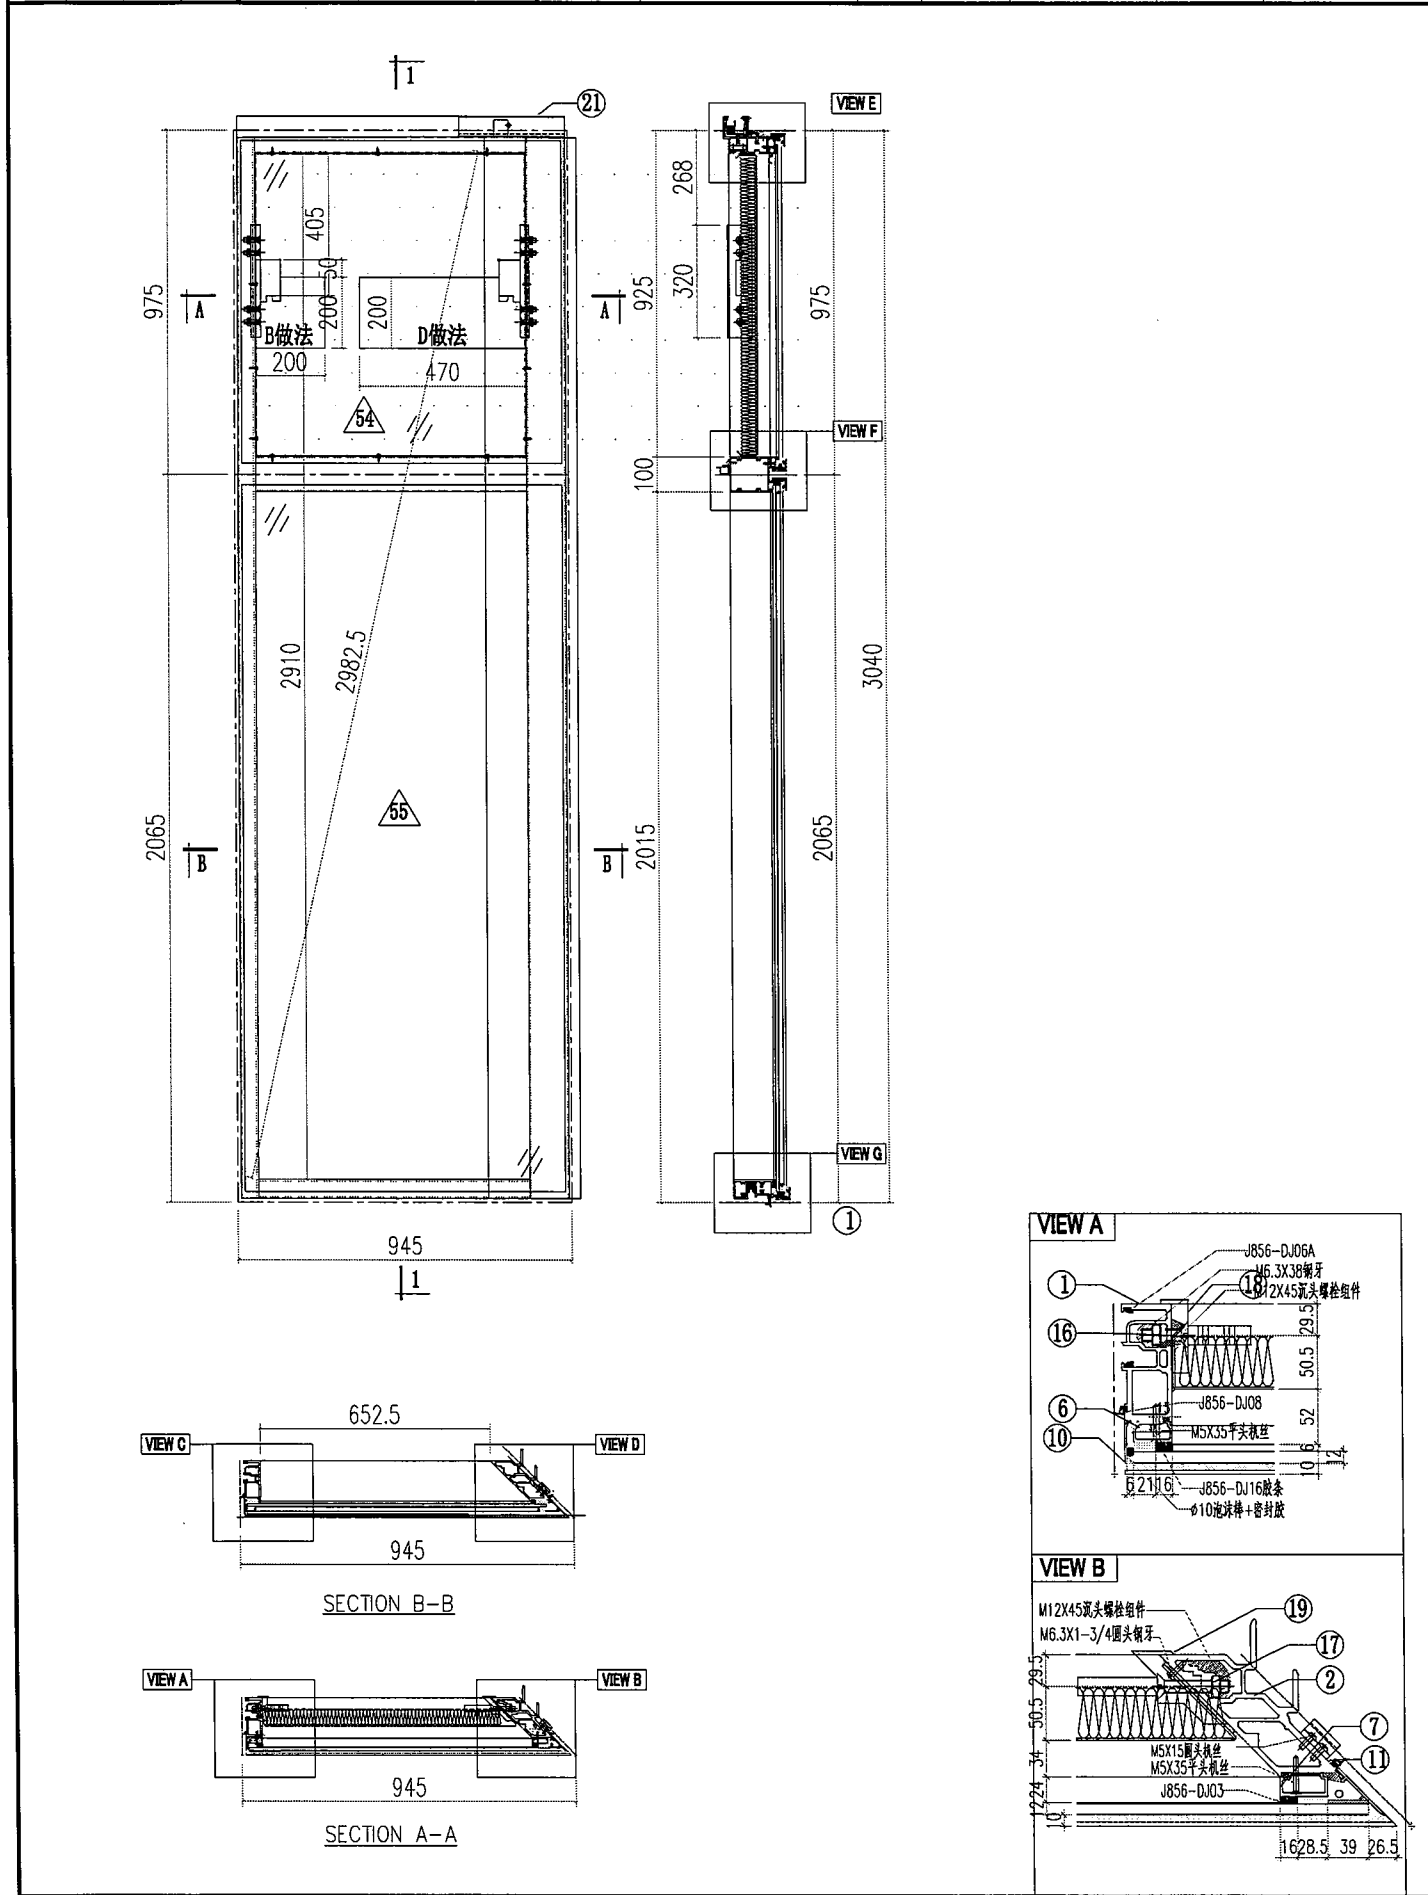





 美特鋁質有限公司 MIDI Aluminium Fabricator Ltd.						工程號	J856	類別		物料號	M1			
						地盘	天榮站	制圖	李傳鵬	2022-11-26	圖號	CW-107		
修改	A	B		採用工廠		地盘	✓	图纸名称	单元组装图	復核	練松文	2022-11-27	數量	-
日期	05.02	05.18		材料颜色	- UCT542919XL-3		材料	-	批准	林仁安	2022-11-28	單件重量	-	(KG)

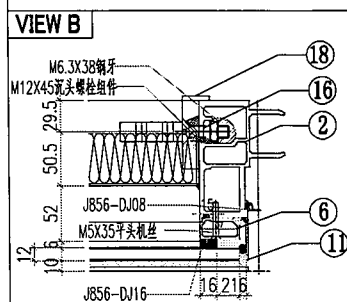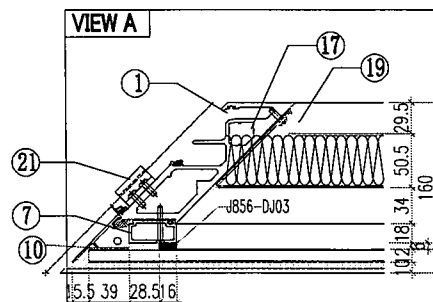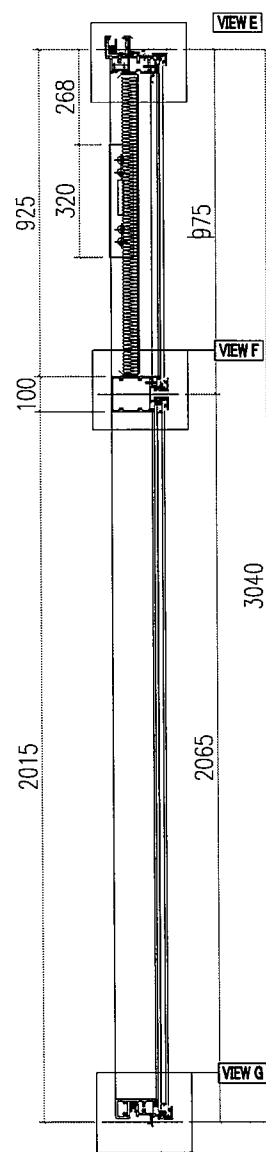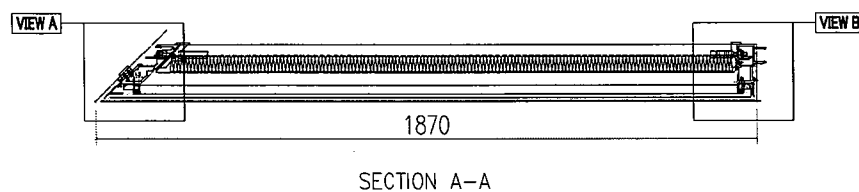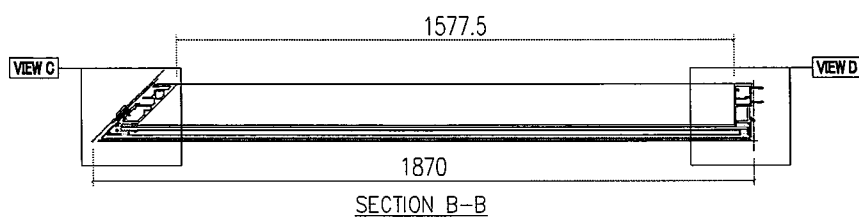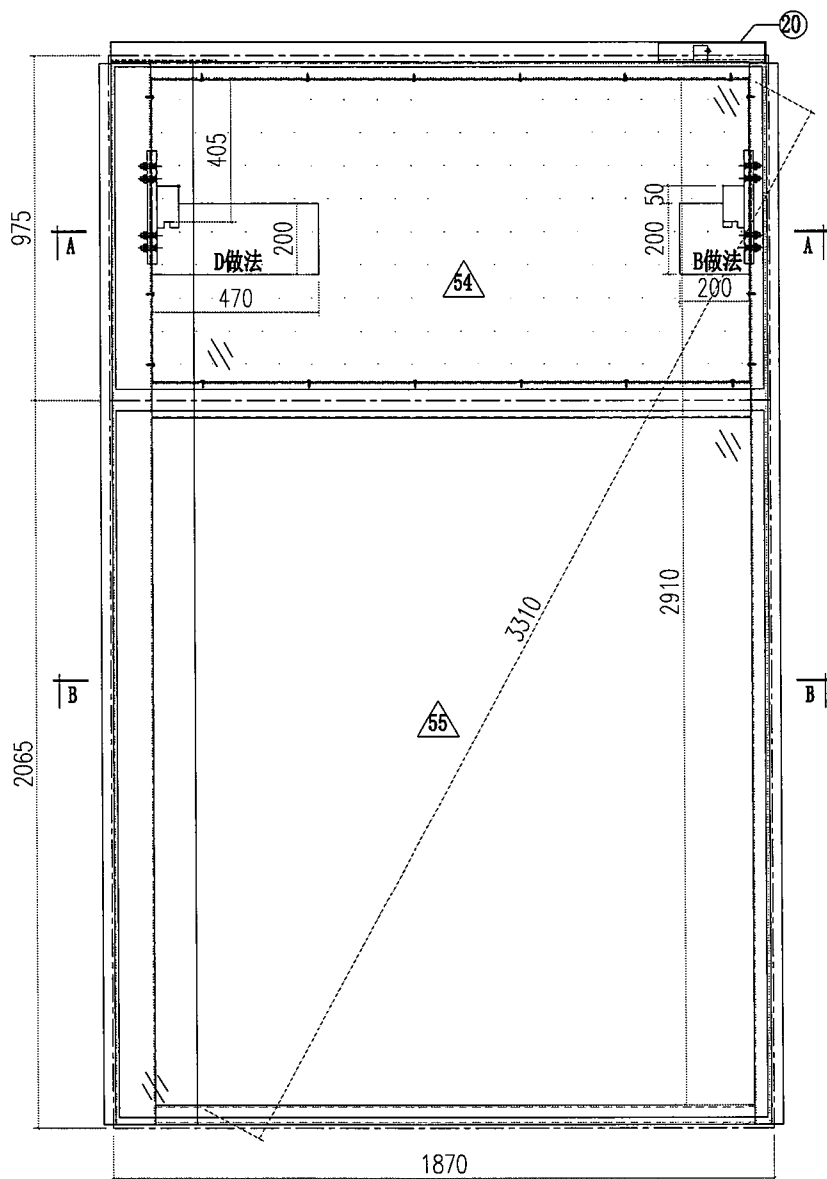










 美特鋁質有限公司 MIDI Aluminium Fabricator Ltd.				工程號	J856	類別		物料號	M1				
				地盘	天榮站	制圖	李傳鵬	2022-11-26	圖號	CW-108			
修改	A			採用工廠	地盘	✓	图纸名称	单元组装图	復核	練松文	2022-11-27	數量	-
日期	05.18			材料颜色	- UCT542919XL-3		材料	-	批准	林仁安	2022-11-28	單件重量	- (KG)

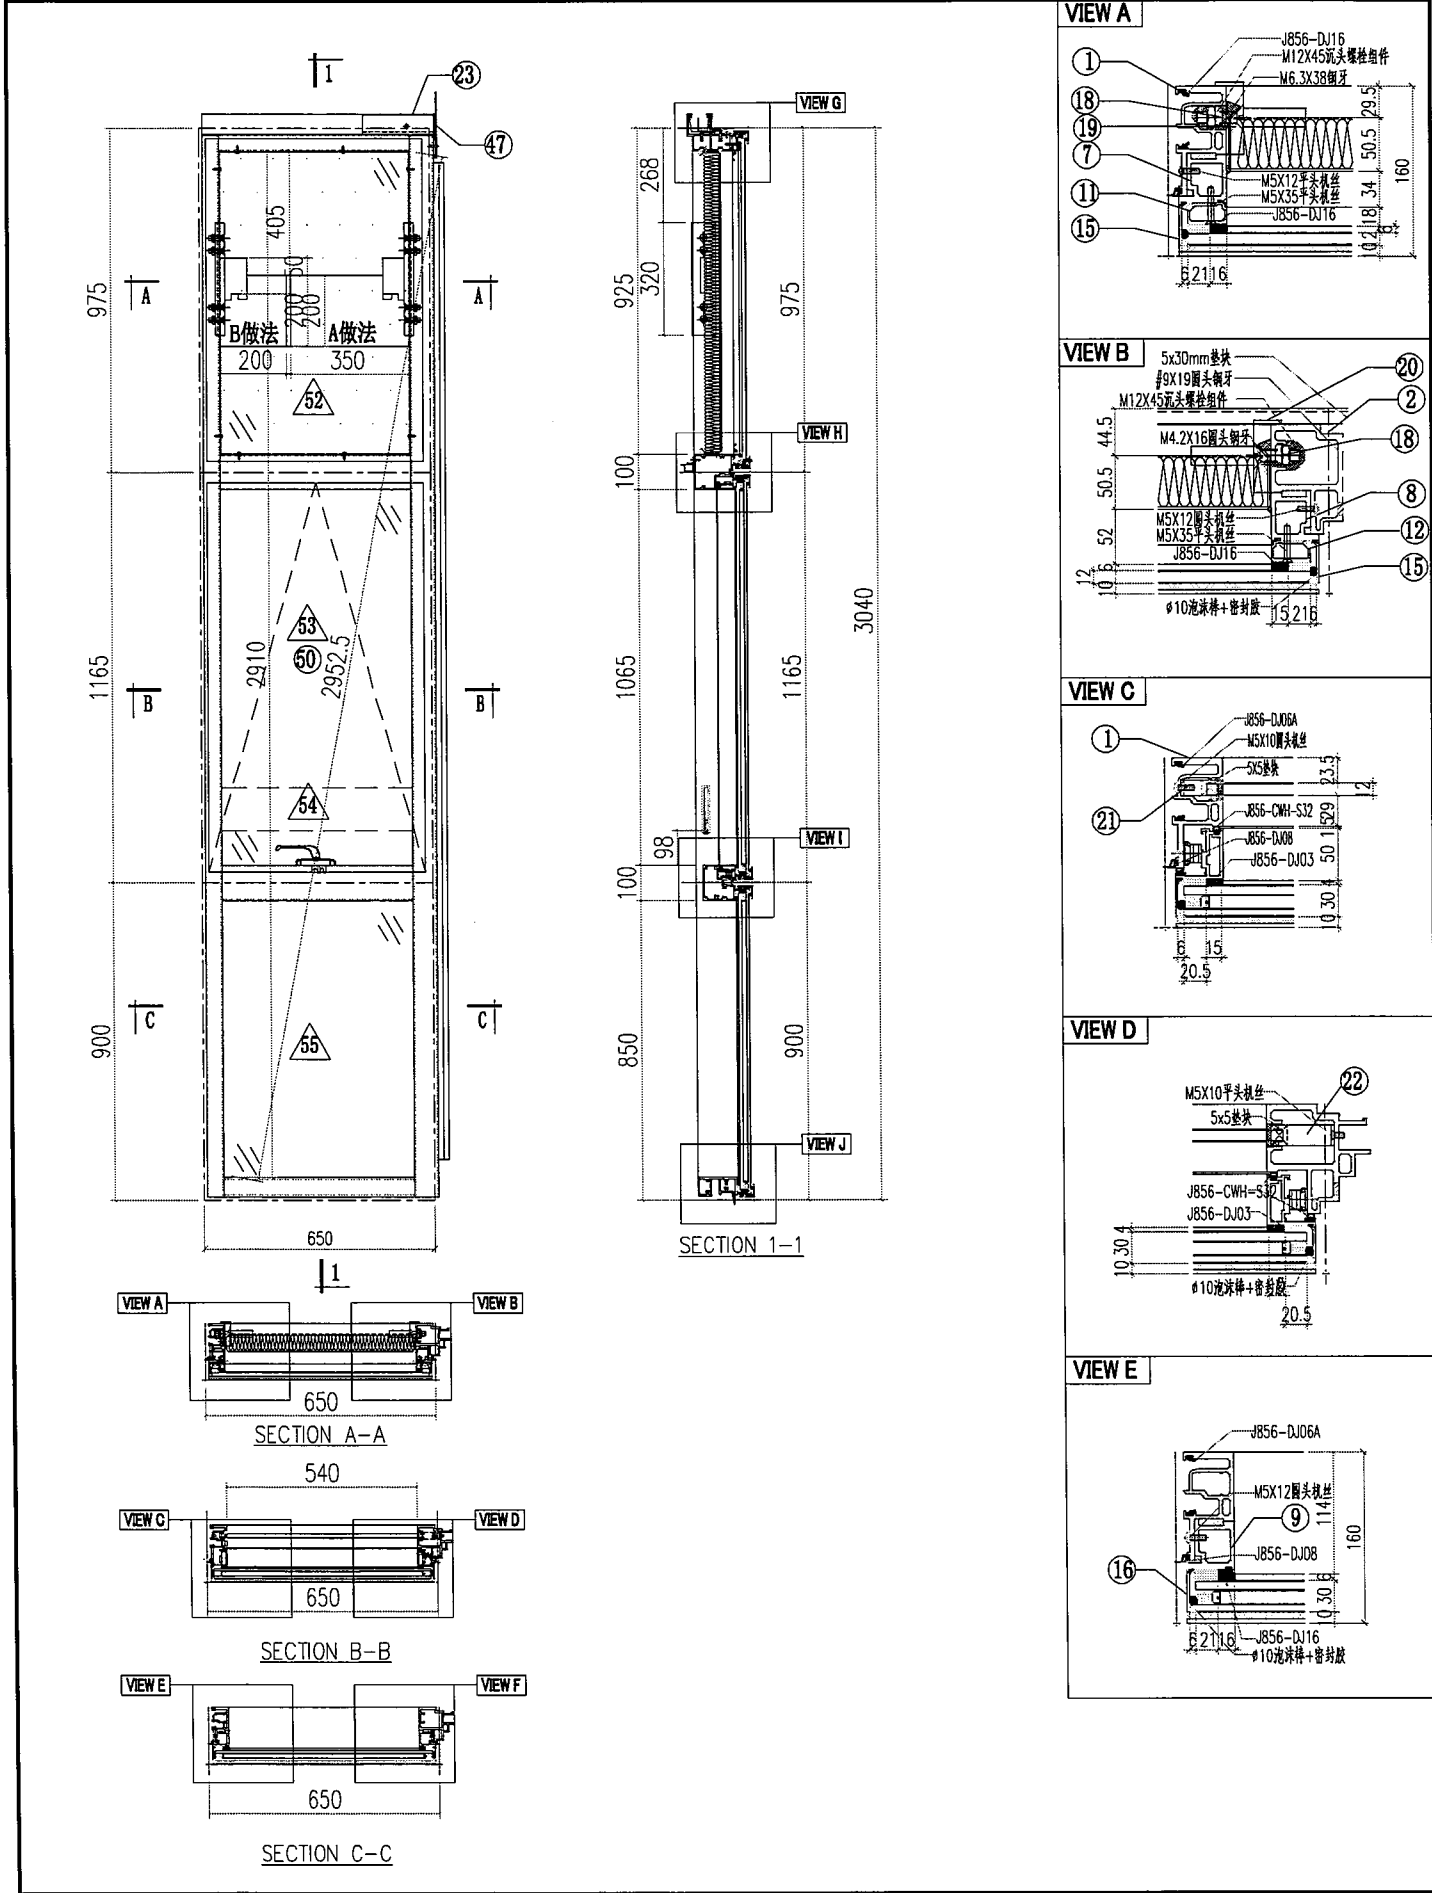








 美特鋁質有限公司 MIDI Aluminium Fabricator Ltd.				工程號	J856	類別		物料號	M1			
				地盘	天榮站	制圖	李傳鵬	2022-11-26	圖號	CW-110		
修改	A		採用工廠	地盘	✓	图纸名称	单元组装图	復核	練松文	2022-11-27	數量	-
日期	05.18		材料颜色	- UCT542919XL-3		材料	-	批准	林仁安	2022-11-28	單件重量	- (KG)

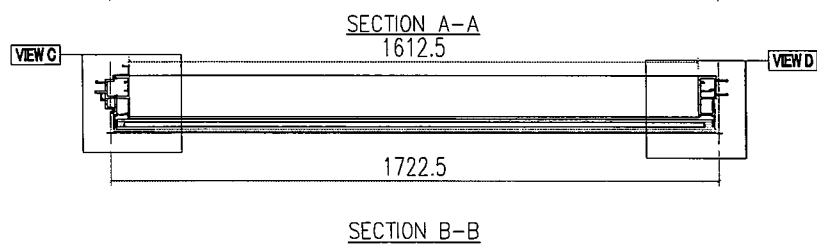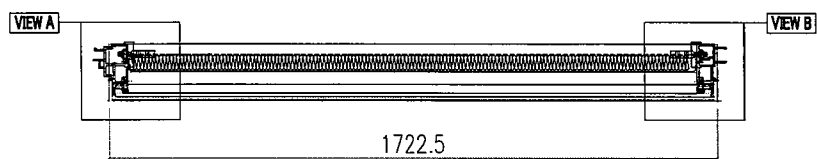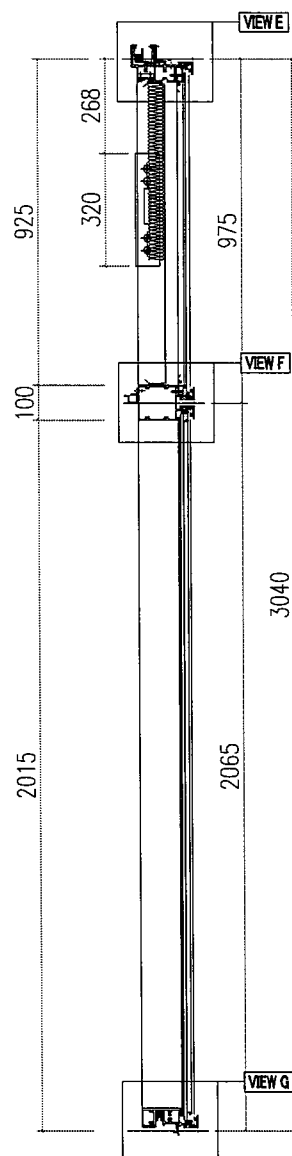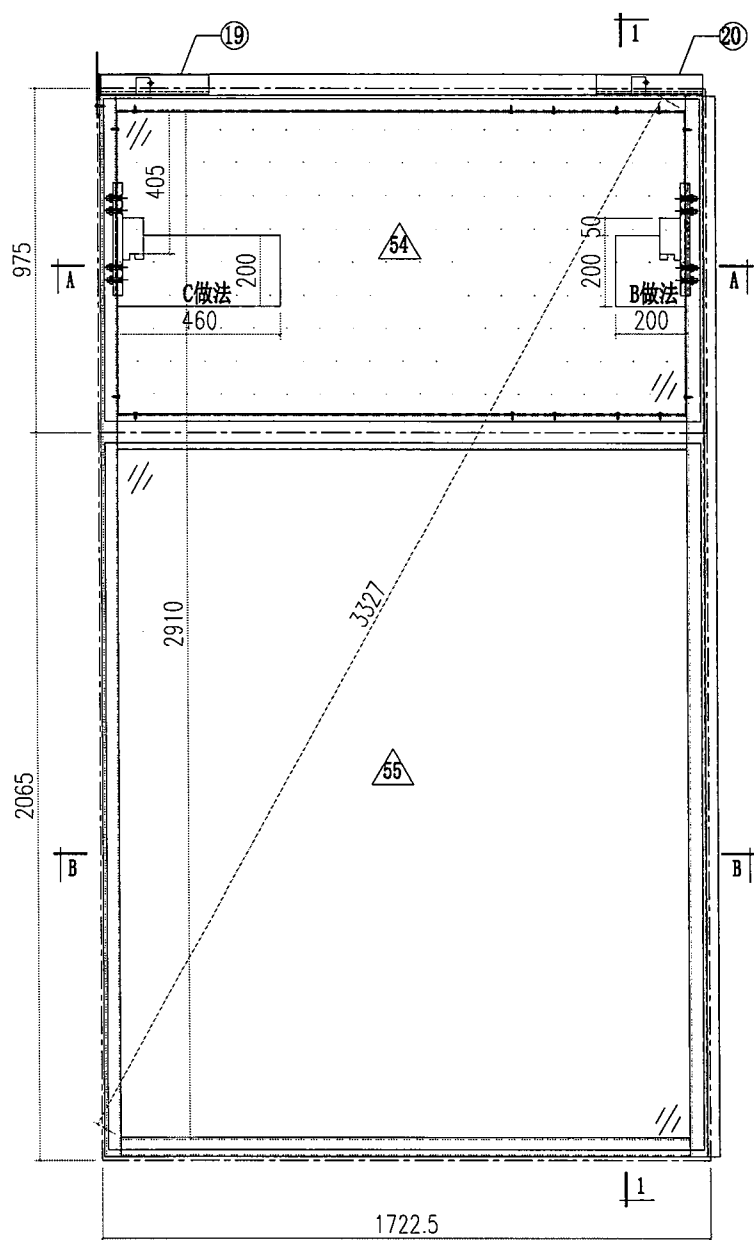











 美特鋁質有限公司 MIDI Aluminium Fabricator Ltd.				工程號	J856	類別		物料號	M1	
				地盘	天榮站	制圖	李傳鵬	2022-11-26	圖號	CW-111
修改	A		採用工廠	地盘	✓	图纸名称	单元组装图	復核	練松文	2022-11-27
日期	05.18		材料颜色	- UCT542919XL-3		材料	-	批准	林仁安	2022-11-28
							單件重量			- (KG)

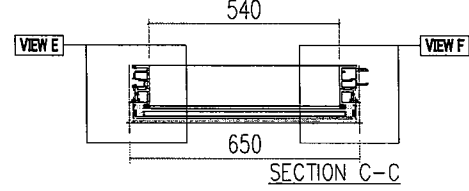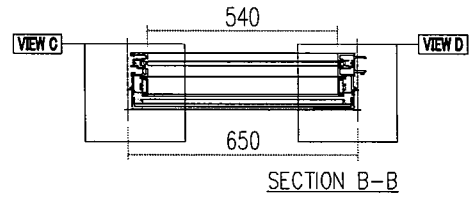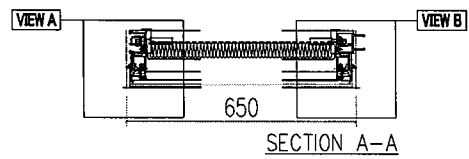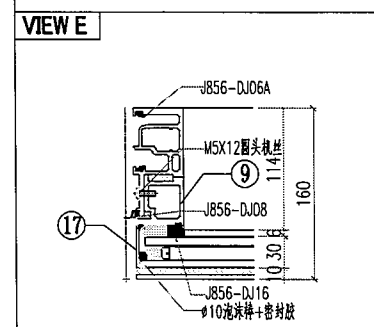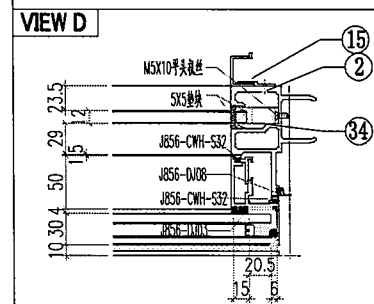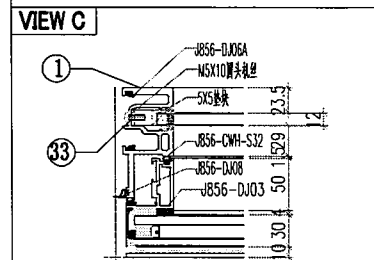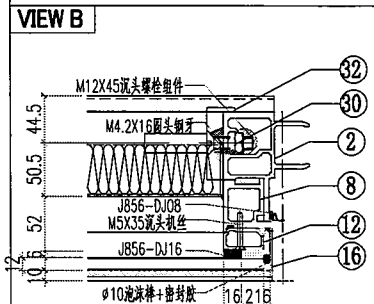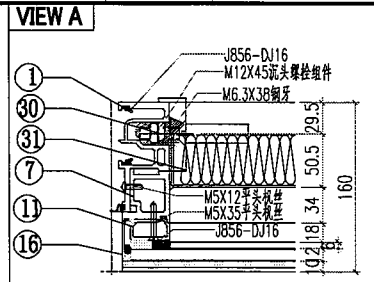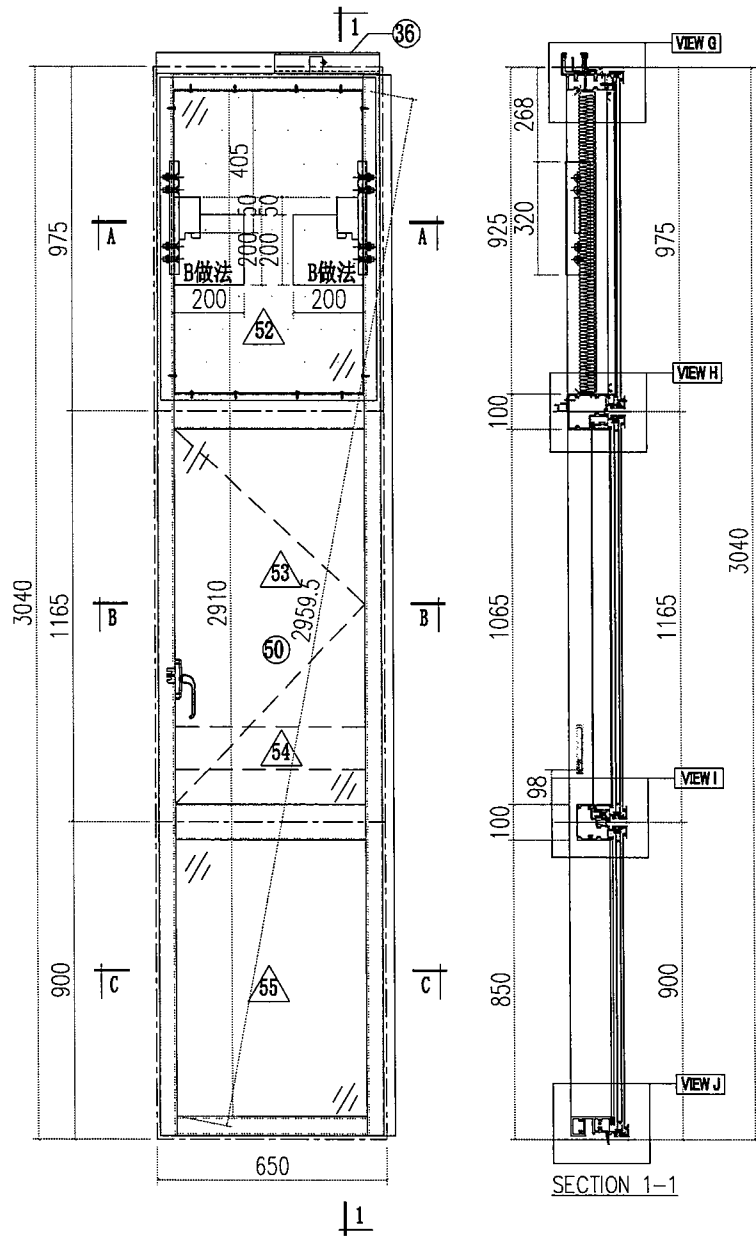







 美特鋁質有限公司 MIDI Aluminium Fabricator Ltd.					工程號	J856	類別		物料號	M1			
					地盘	天榮站	制圖	李傳鵬	2022-11-26	圖號	CW-112		
修改	A		採用	工廠	地盘	✓	图纸名称	单元组装图	復核	練松文	2022-11-27	數量	-
日期	05.18		材料	颜色	- UCT542919XL-3		材料	-	批准	林仁安	2022-11-28	單件重量	- (KG)

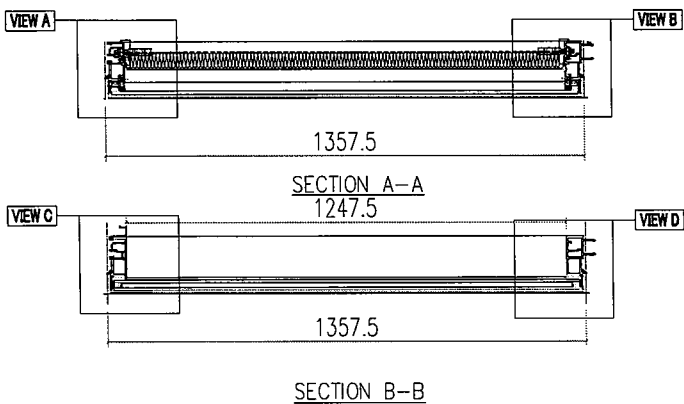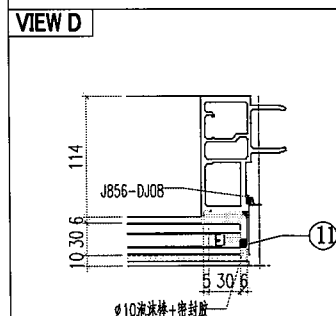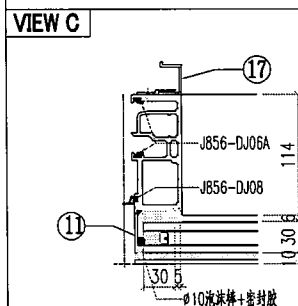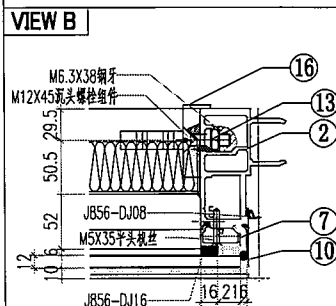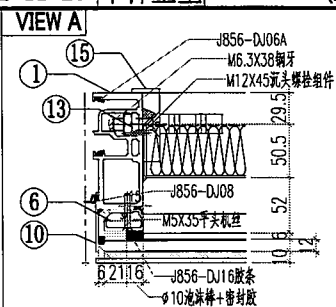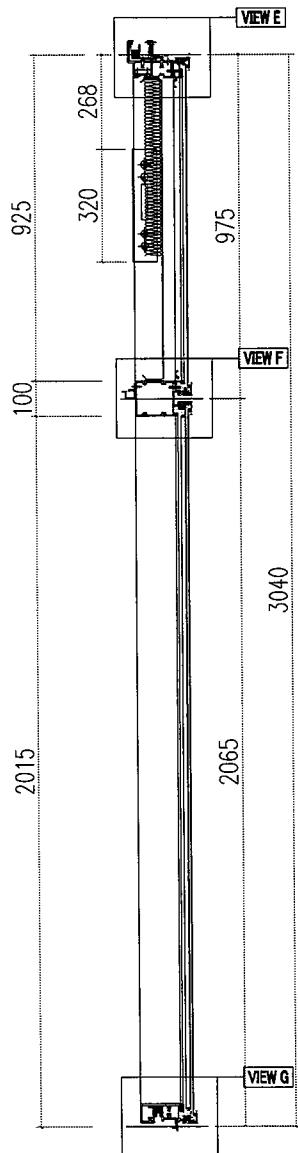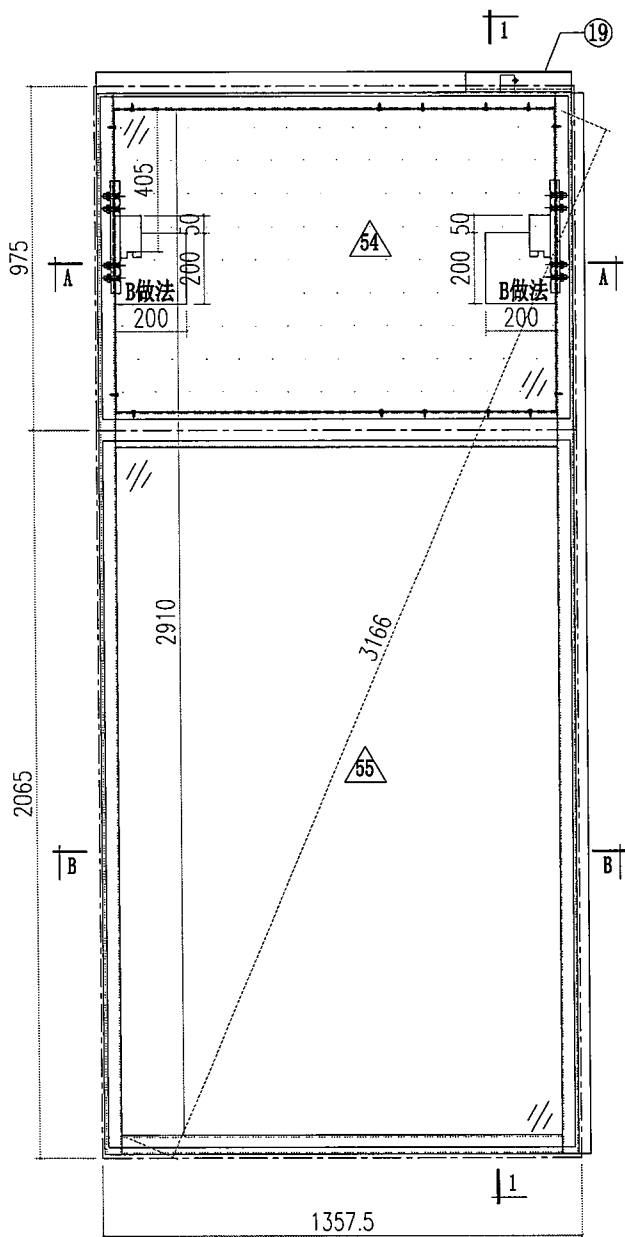



 美特鋁質有限公司 MIDI Aluminium Fabricator Ltd.				工程號	J856	類別		物料號	M1				
				地盘	天榮站	制圖	李傳鵬	2022-11-26	圖號	CW-201			
修改	A	B		採用工廠	地盘	✓	圖紙名稱	单元组装图	復核	練松文	2022-11-27	數量	-
日期	05.02	05.18		材料颜色	-UCT542919XL-3		材料	-	批准	林仁安	2022-11-28	單件重量	- (KG)

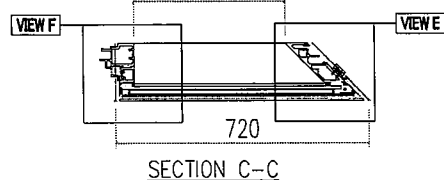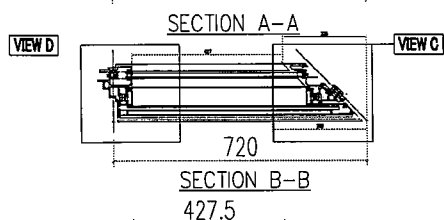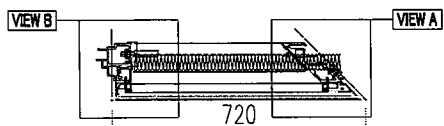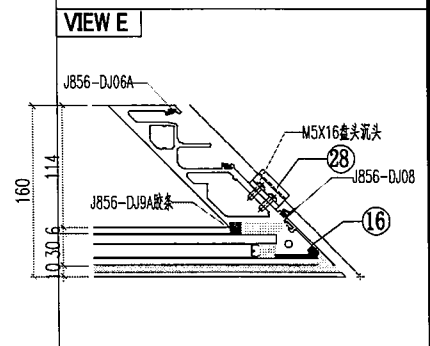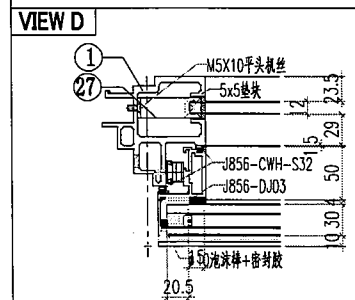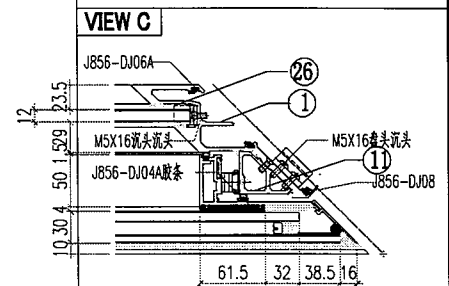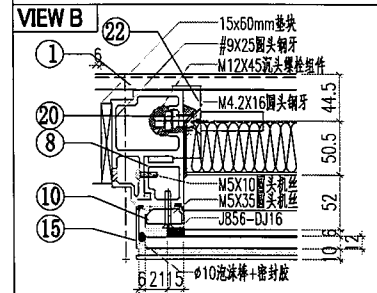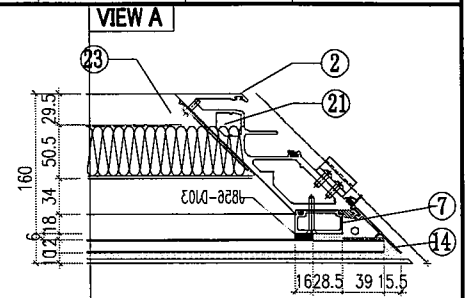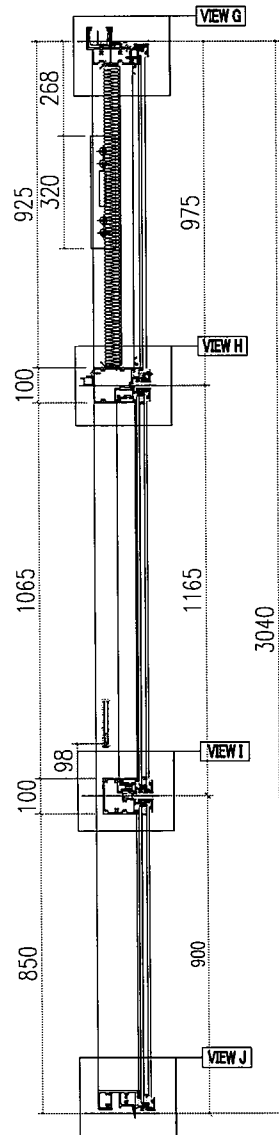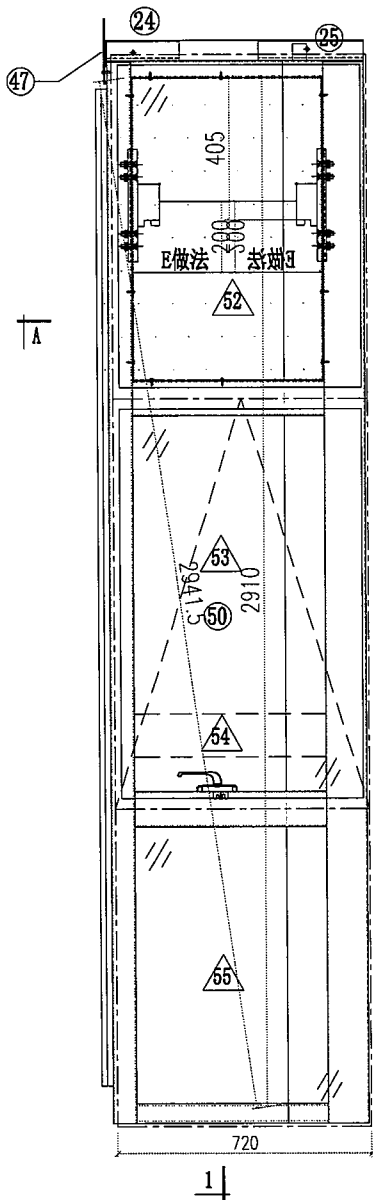


 美特鋁質有限公司 MIDI Aluminium Fabricator Ltd.					工程號	J856	類別		物料號	M1	
					地盘	天榮站	制圖	李傳鵬	2022-11-26	圖號	CW-202
修改	A	B		採用工廠	地盘	✓	圖紙名稱	單元組裝圖	復核	練松文	2022-11-27
日期	05.02	05.18		材料顏色	- UCT542919XL-3		材料	-	批准	林仁安	2022-11-28
										數量	-
										單件重量	- (KG)

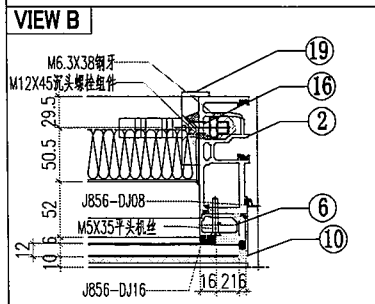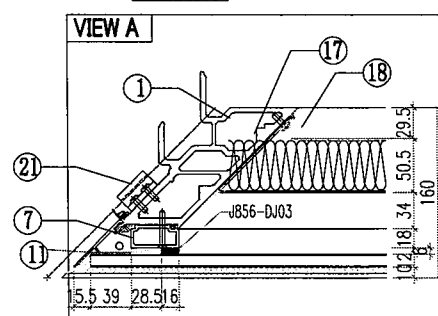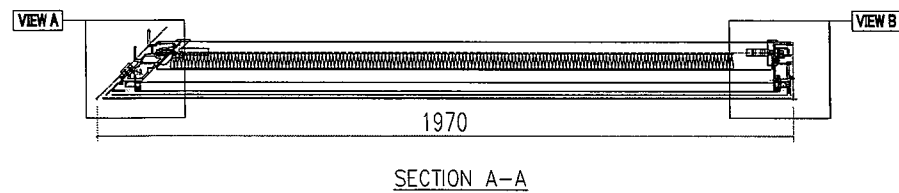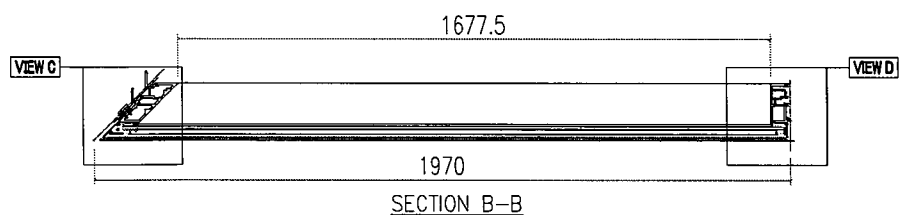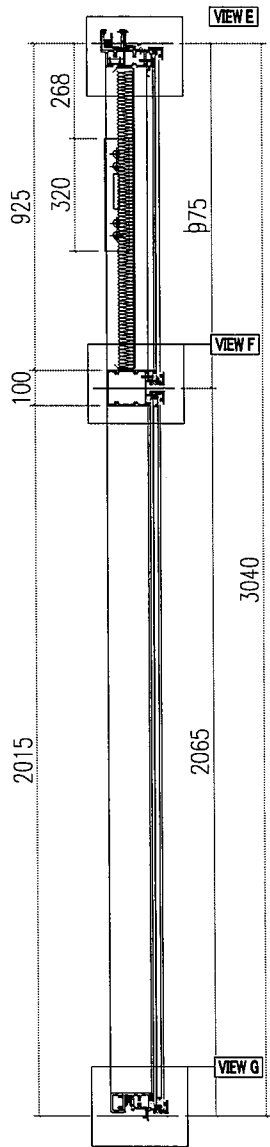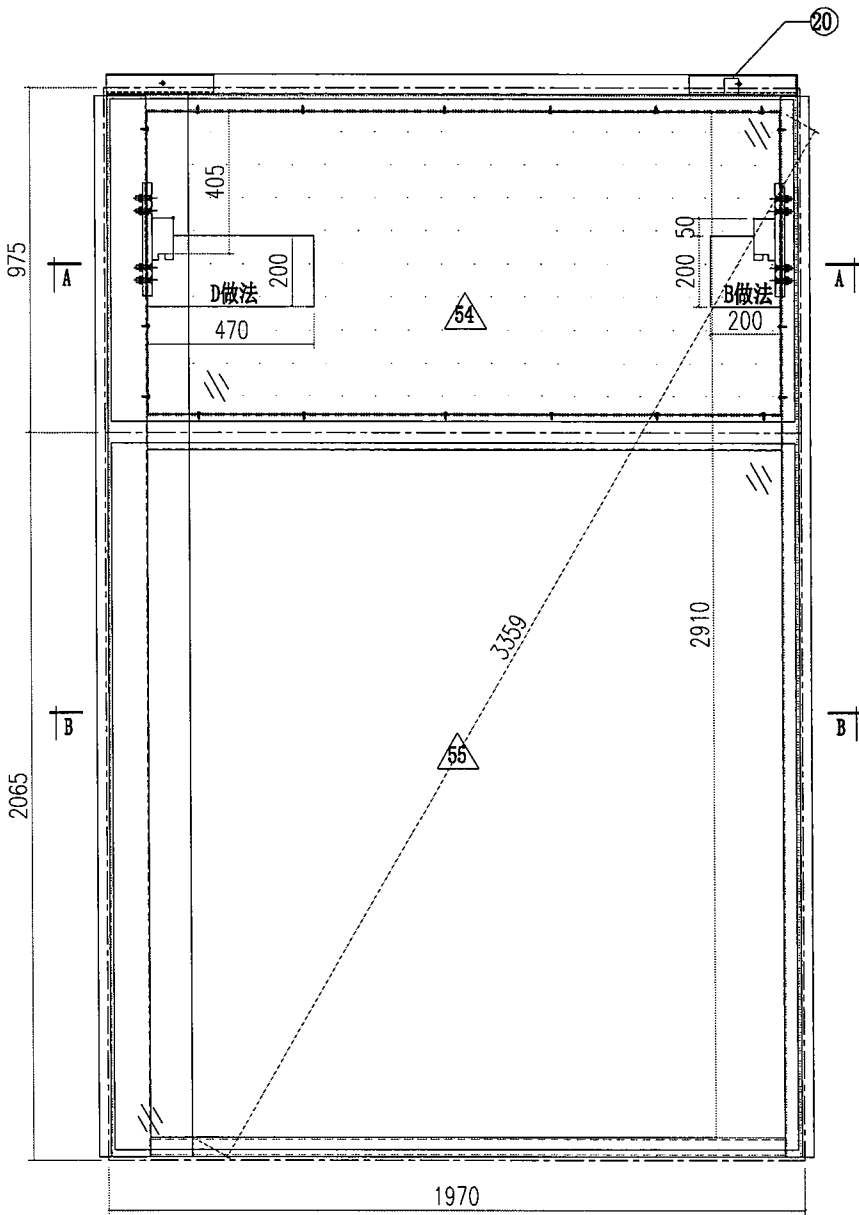









 美特鋁質有限公司 MIDI Aluminium Fabricator Ltd.				工程號	J856	類別		物料號	M1	
				地盘	天榮站	制圖	李傳鵬	2022-11-26	圖號	CW-203
修改	A		採用工廠	地盘	✓	圖紙名稱	单元组装图	復核	練松文	2022-11-27
日期	05.18		材料颜色	- UCT542919XL-3		材料	-	批准	林仁安	2022-11-28
								單件重量	-	(KG)

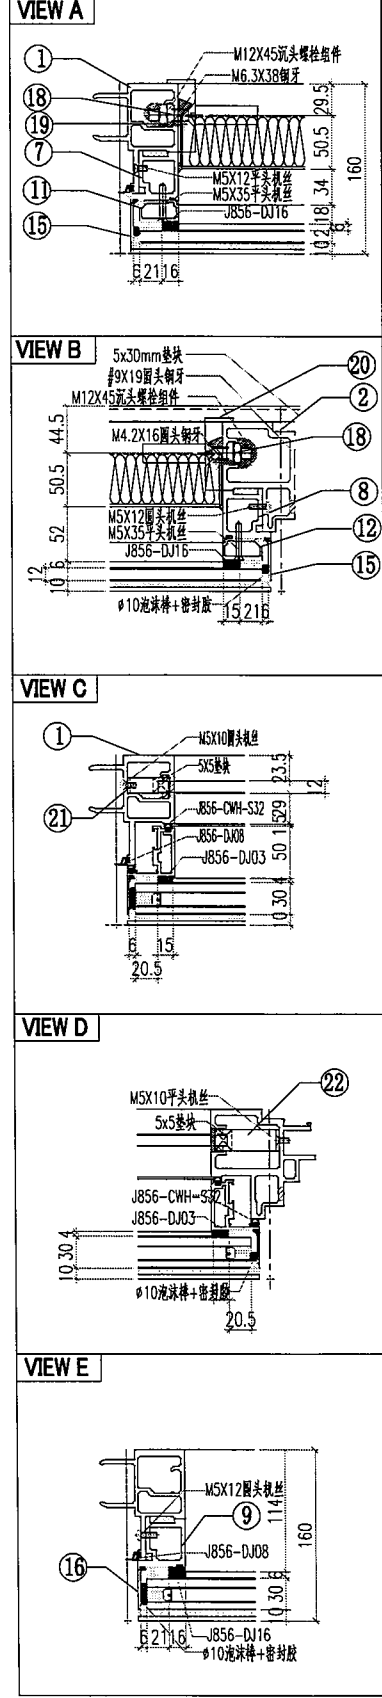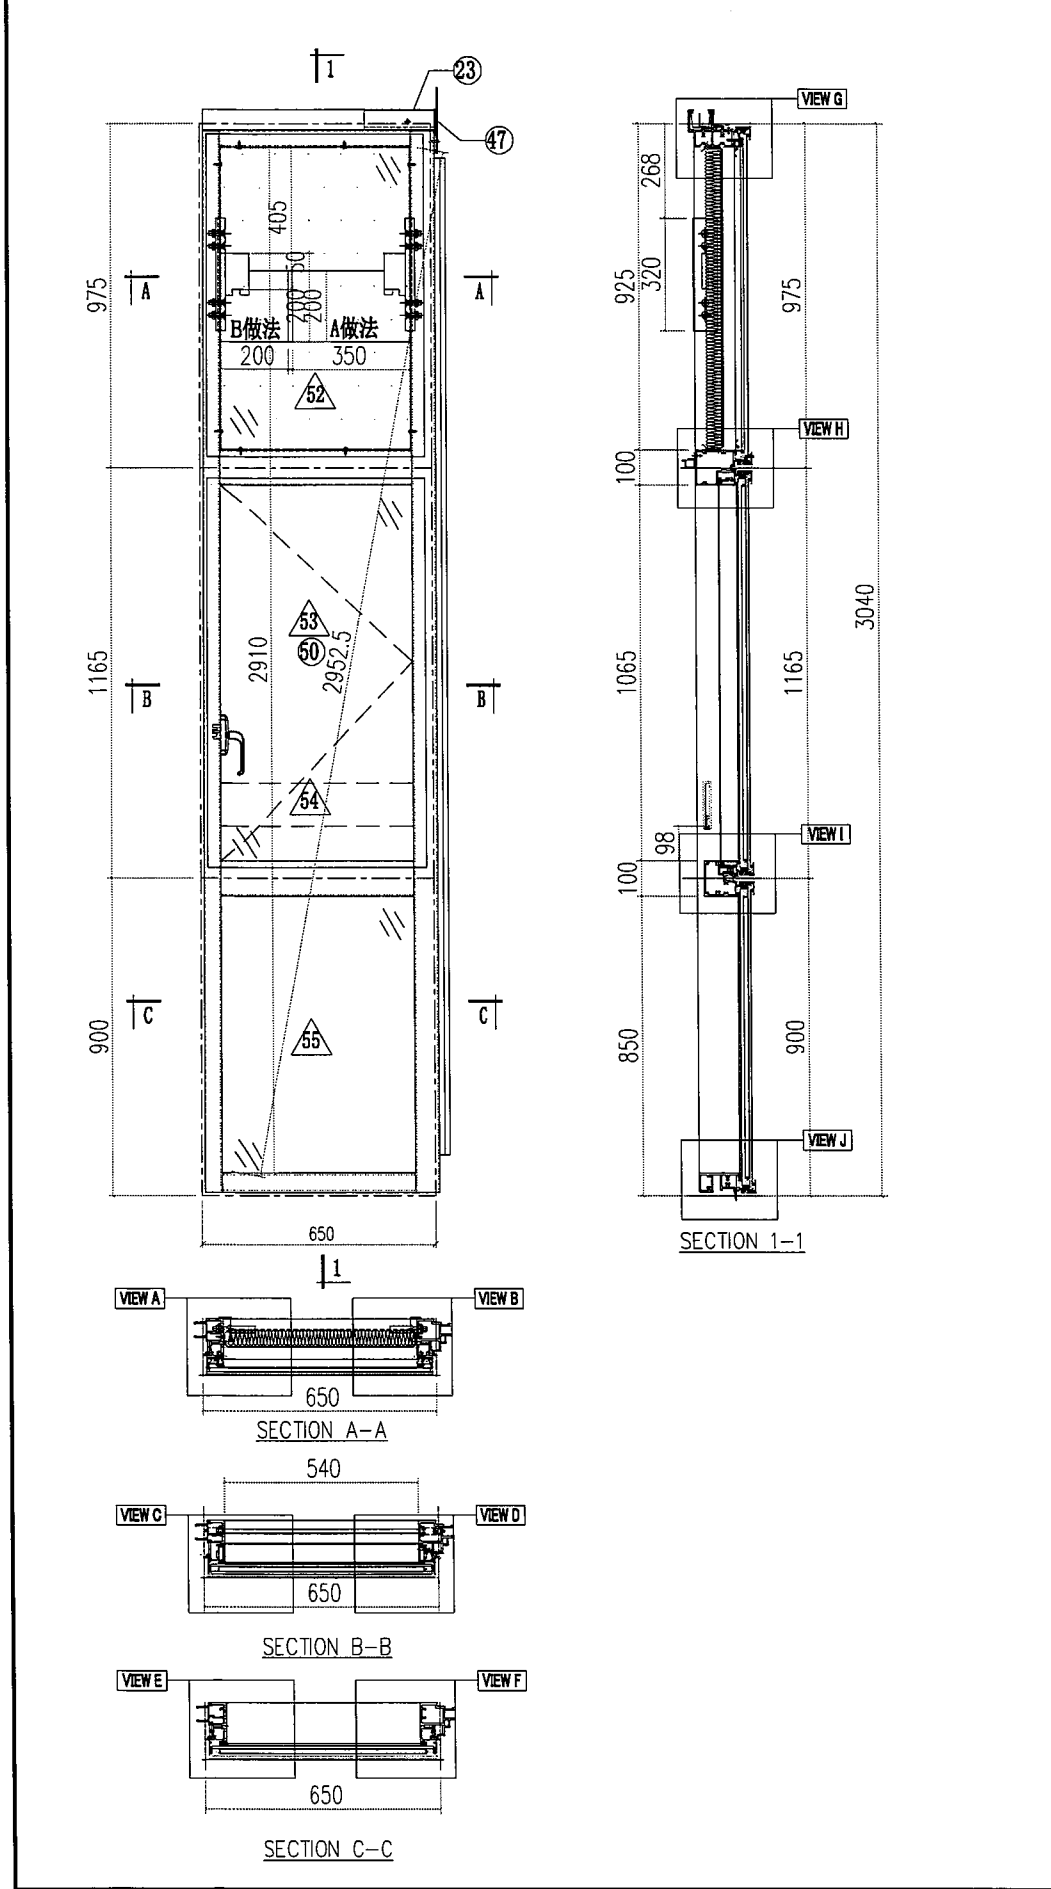


 美特鋁質有限公司 MIDI Aluminium Fabricator Ltd.					工程號	J856	類別		物料號	M1			
					地盘	天榮站	制圖	李傳鵬	2022-11-26	圖號	CW-204		
修改	A	B		採用工廠		地盘	✓	復核	練松文	2022-11-27	數量	-	
日期	05.02	05.18		材料颜色	- UCT542919XL-3		材料	-	批准	林仁安	2022-11-28	單件重量	- (KG)
					图纸名称	单元组装图							
					材料	-							

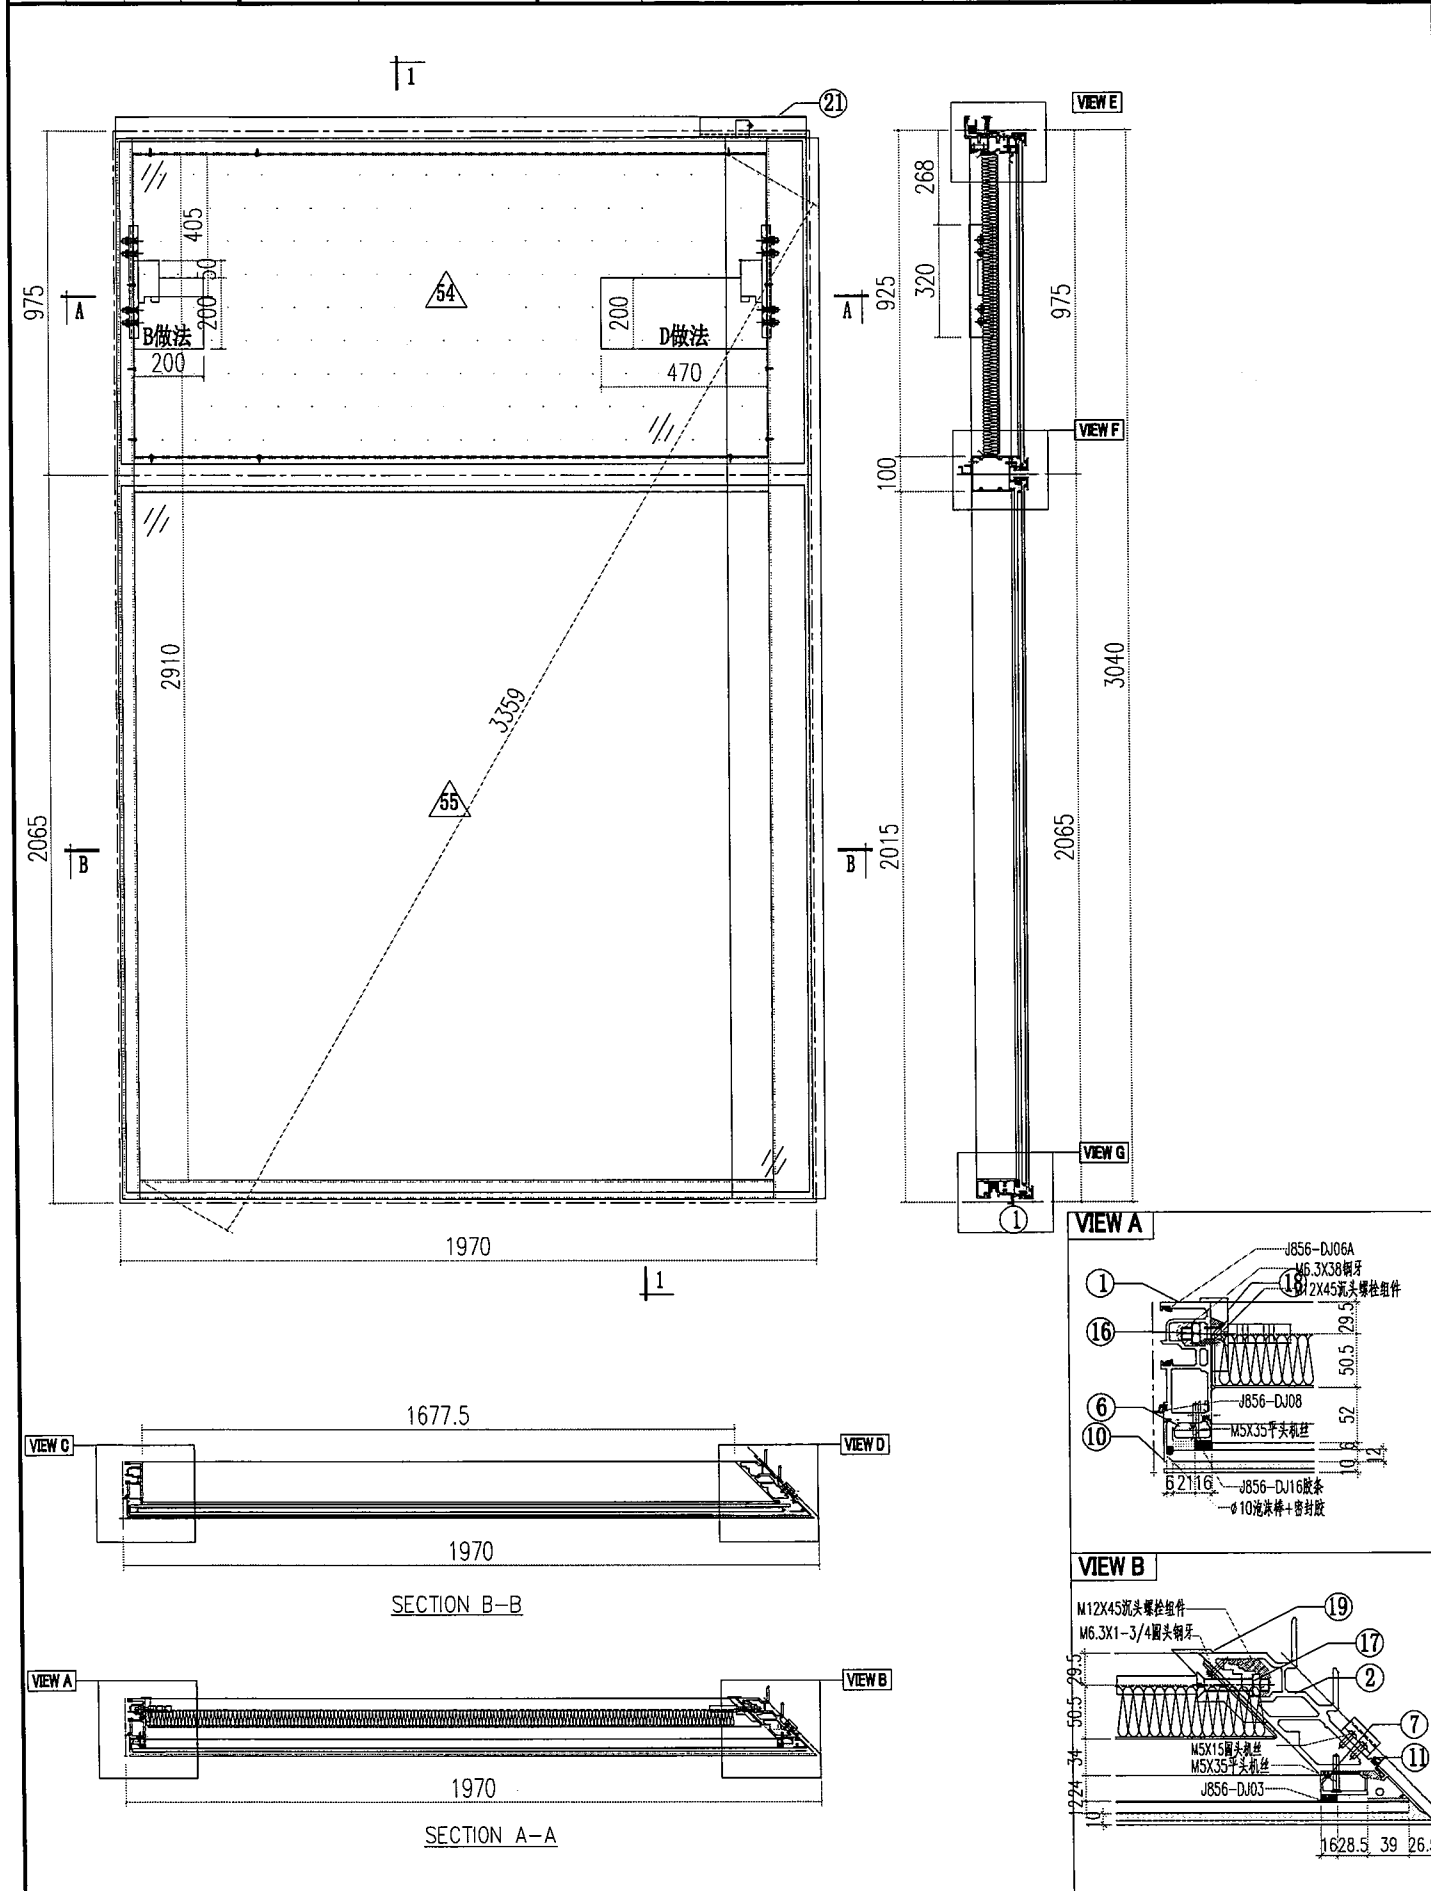


工程號	J856	類別		物料號	M1	
地盘	天榮站	制圖	李傳鵬	2022-11-26	圖號	CW-205
图纸名称	单元组装图	復核	練松文	2022-11-27	數量	-
材料	-	批准	林仁安	2022-11-28	單件重量	- (KG)

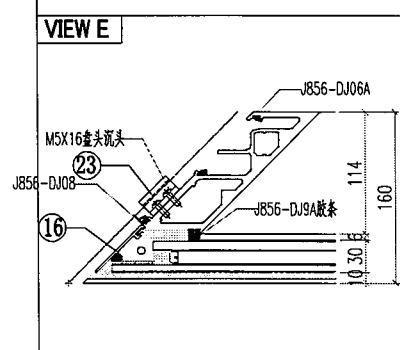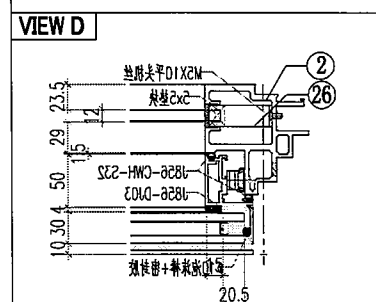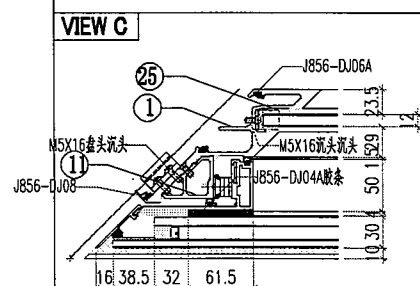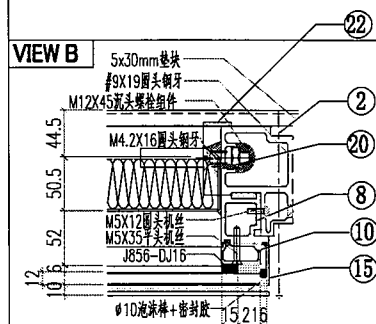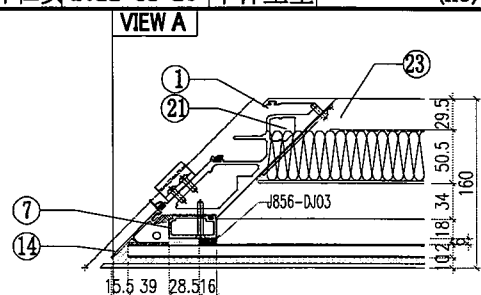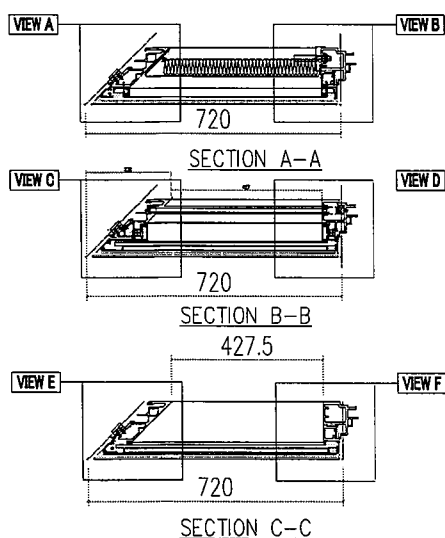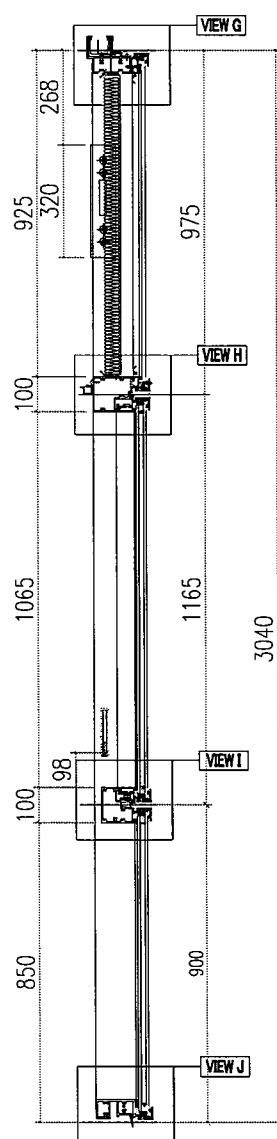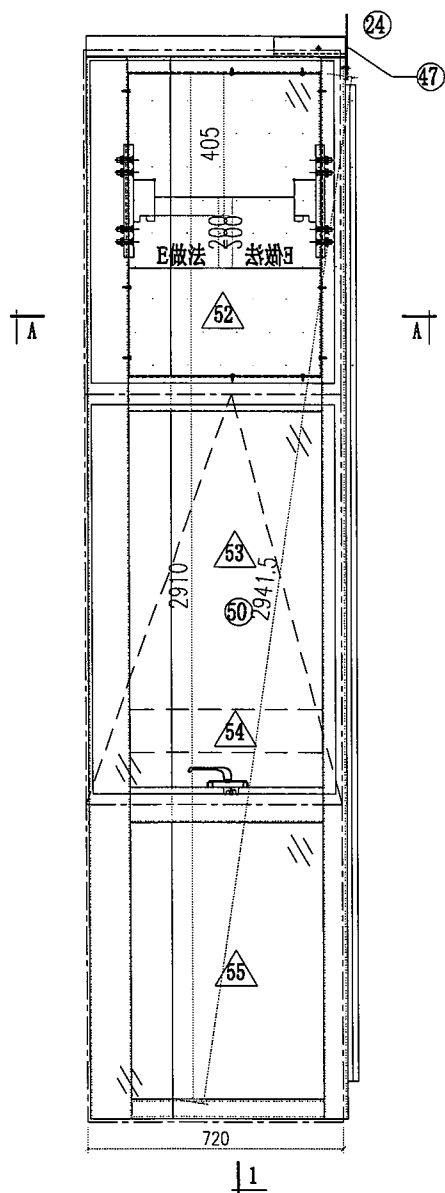


 美特鋁質有限公司 MIDI Aluminium Fabricator Ltd.				工程號	J856	類別		物料號	M1			
				地盘	天榮站	制圖	李傳鵬	2022-11-26	圖號	CW-109P		
修改	A		採用工廠	地盘	✓	图纸名称	单元組裝圖	復核	練松文	2022-11-27	數量	-
日期	05.18		材料颜色	-	UCT542919XL-3	材料	-	批准	林仁安	2022-11-28	單件重量	- (KG)

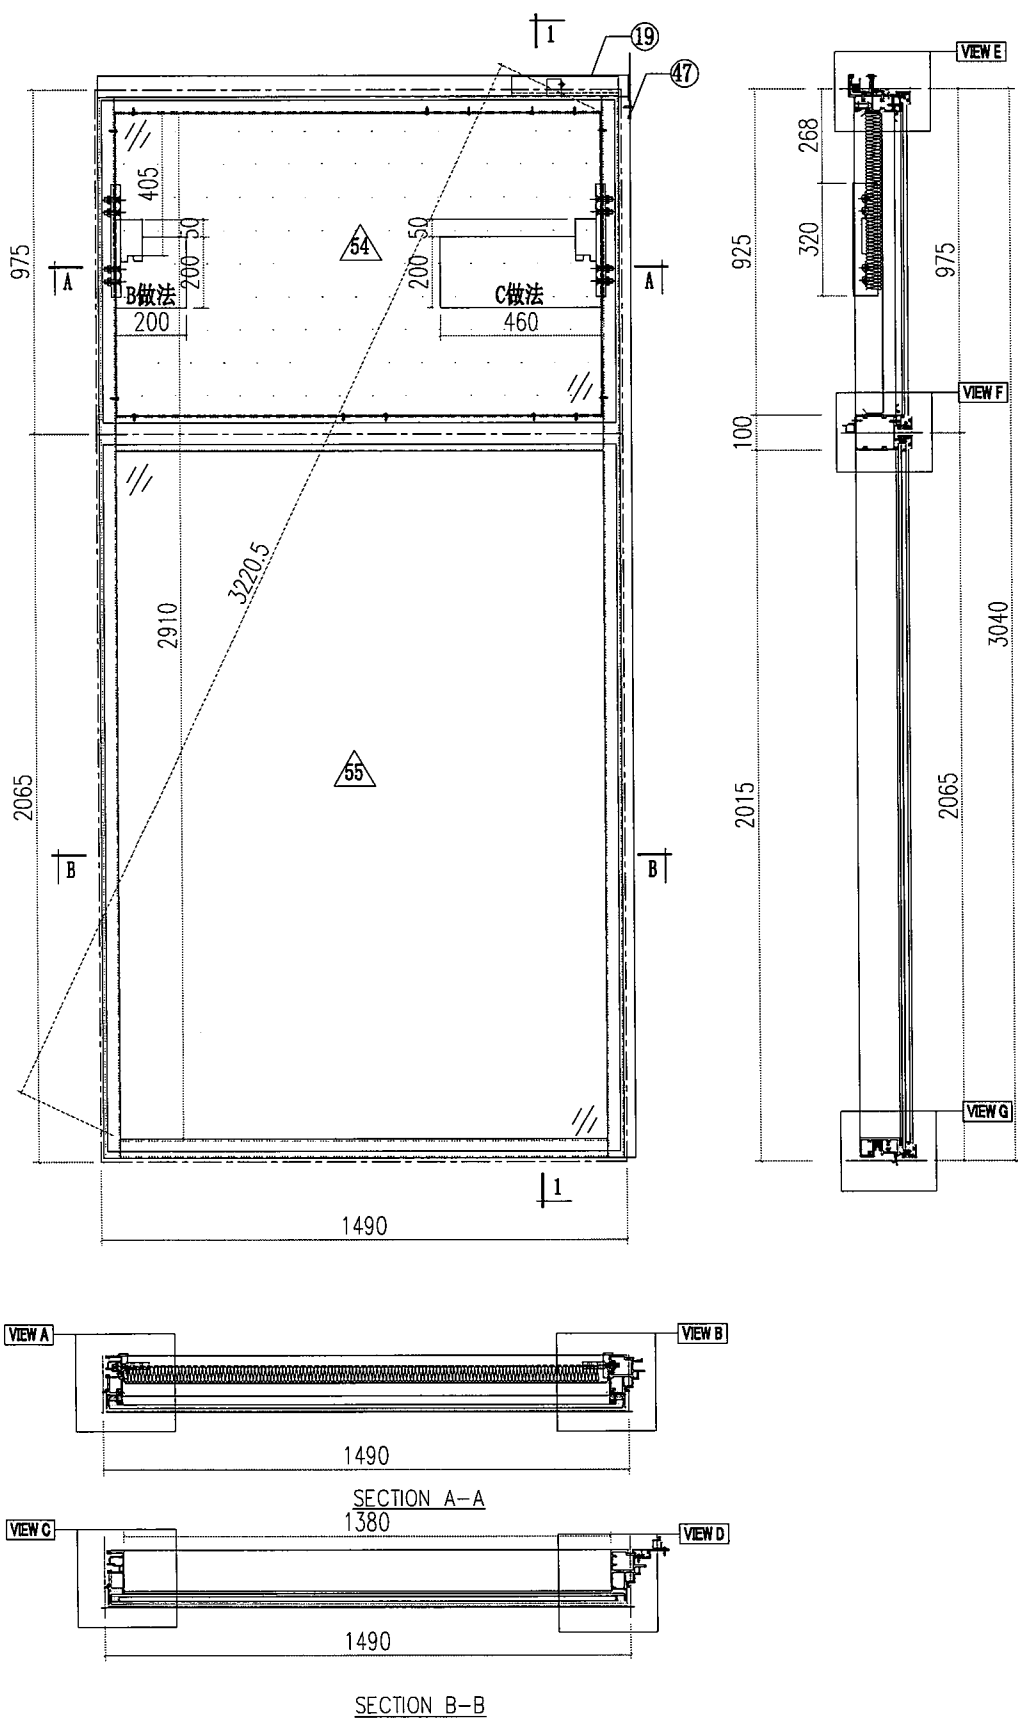











 美特鋁質有限公司 MIDI Aluminium Fabricator Ltd.					工程號	J856	類別		物料號	M1	
					地盘	天榮站	制圖	李傳鵬	2022-11-26	圖號	CW-301
修改	A			採用工廠	地盤	✓	图纸名称	单元组装图	復核	練松文	2022-11-27
日期	05.18			材料颜色	- UCT542919XL-3		材料	-	批准	林仁安	2022-11-28
										數量	-
										單件重量	- (KG)

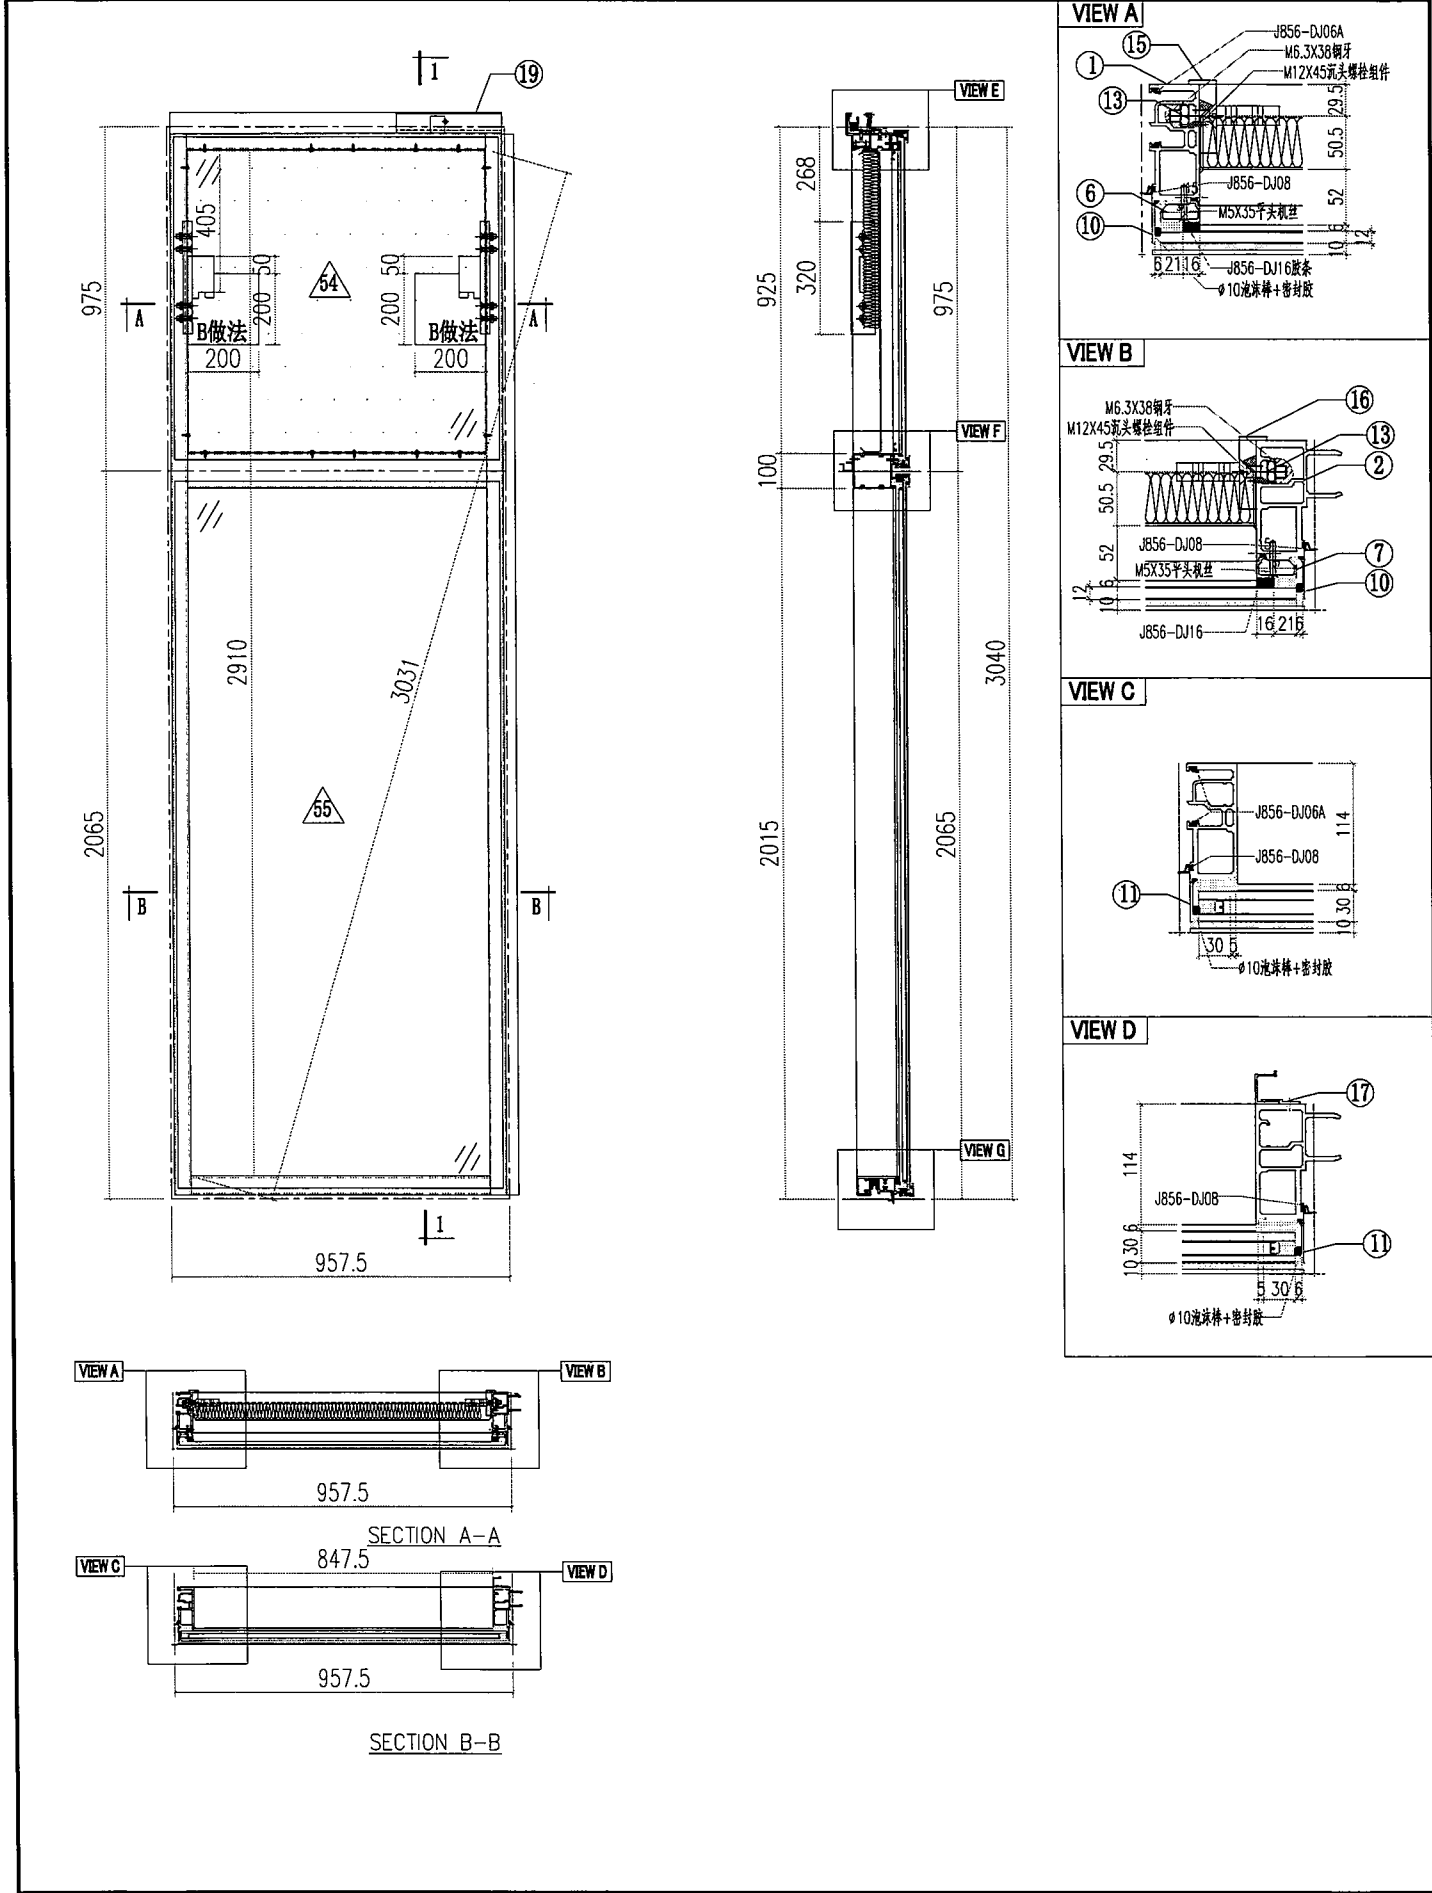





 美特鋁質有限公司 MIDI Aluminium Fabricator Ltd.					工程號	J856	類別		物料號	M1			
					地盘	天榮站	制圖	李傳鵬	2022-11-26	圖號	CW-302		
修改	A	B		採用工廠	地盘	✓	圖紙名稱	單元組裝圖	復核	練松文	2022-11-27	數量	-
日期	05.02	05.18		材料顏色	- UCT542919XL-3		材料	-	批准	林仁安	2022-11-28	單件重量	- (KG)
					圖紙名稱		單元組裝圖						
					材料		-						

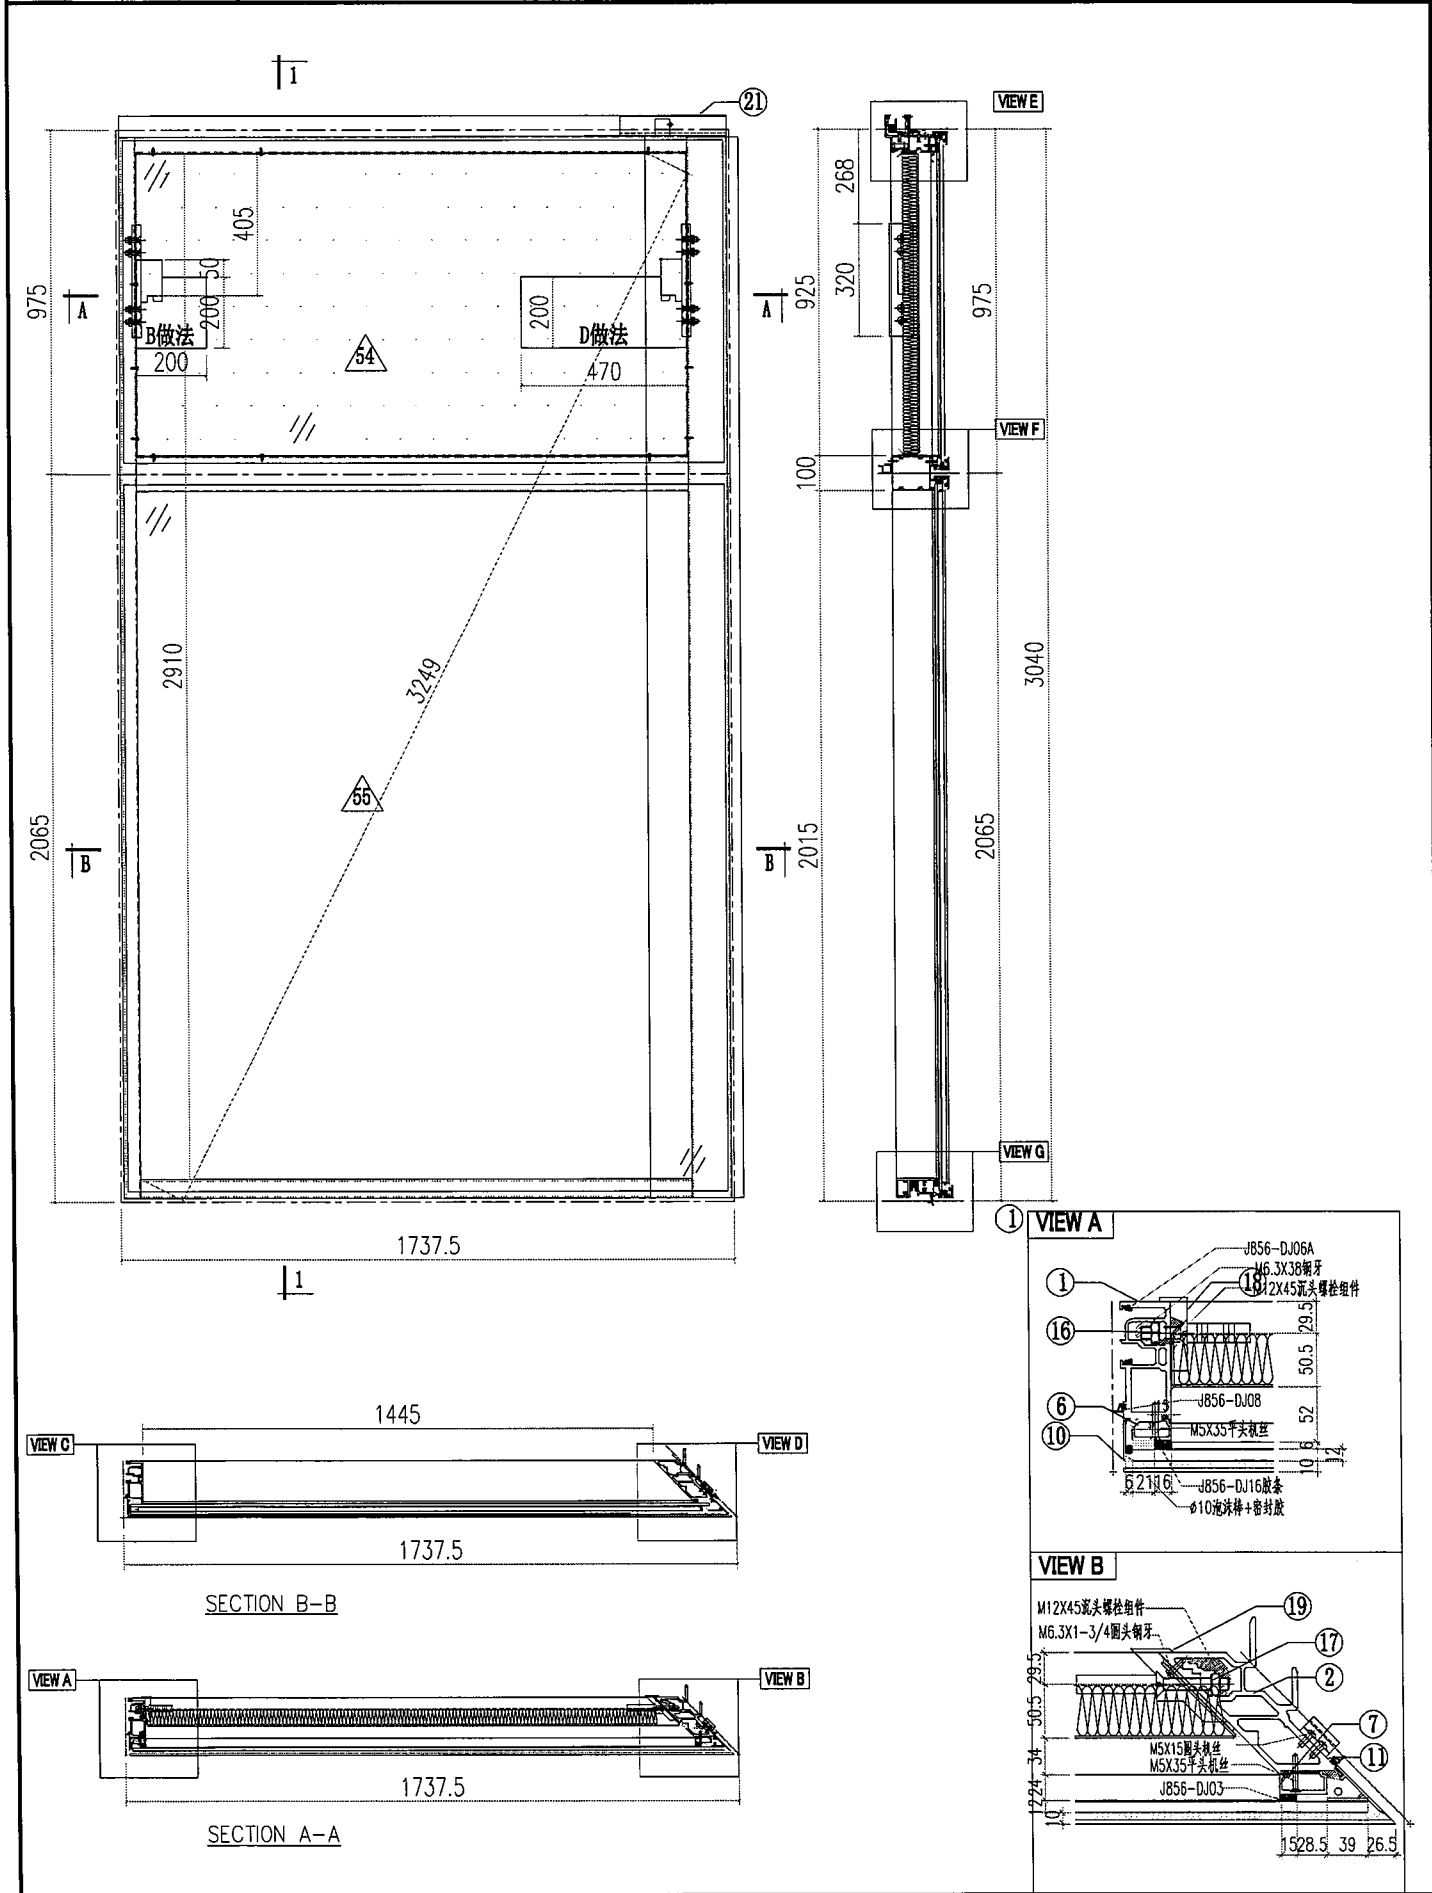




 美特鋁質有限公司 MIDI Aluminium Fabricator Ltd.				工程號	J856	類別		物料號	M1				
				地盘	天榮站	制圖	李傳騰	2022-11-26	圖號	CW-306			
修改	A			採用工廠	地盘	✓	图纸名称	单元组装图	復核	練松文	2022-11-27	數量	-
日期	05.18			材料颜色	-	UCT542919XL-3	材料	-	批准	林仁安	2022-11-28	單件重量	- (KG)

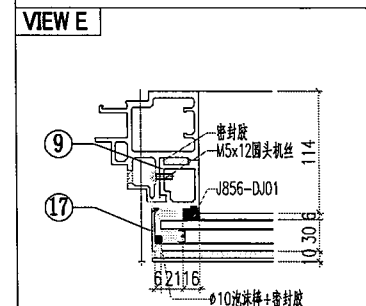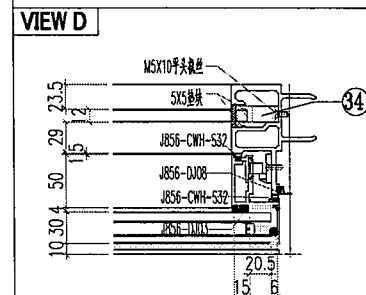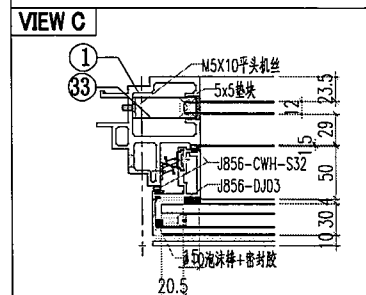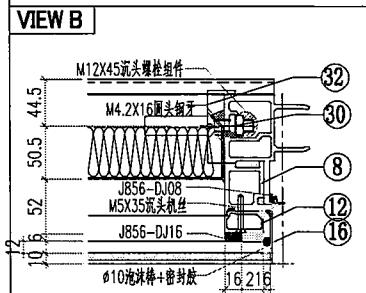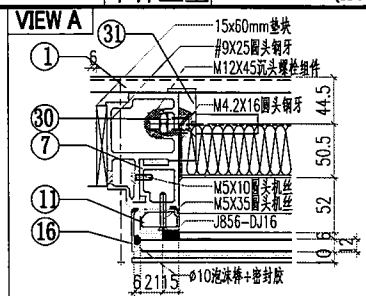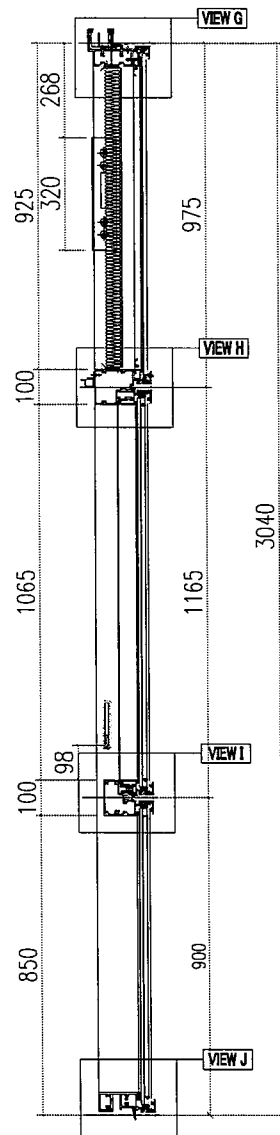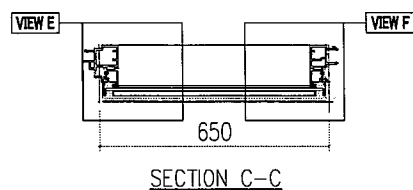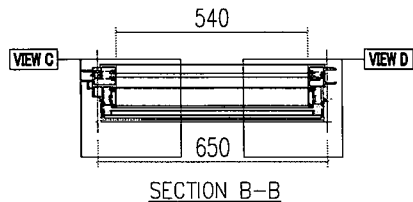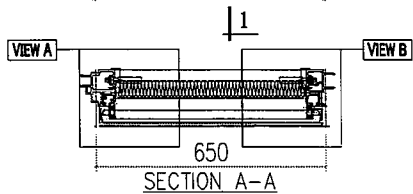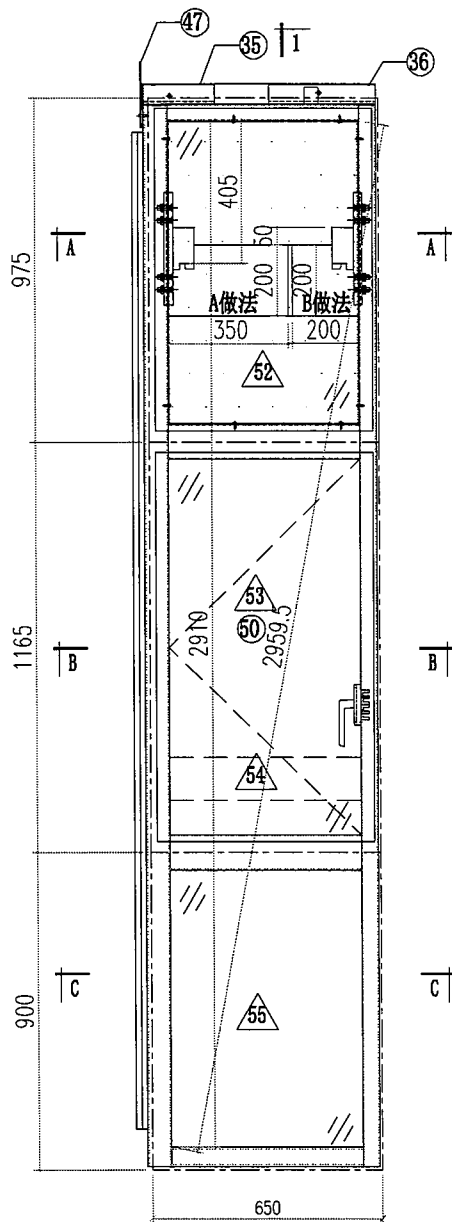


 美特鋁質有限公司 MIDI Aluminium Fabricator Ltd.				工程號	J856	類別		物料號	M1	
				地盘	天榮站	制圖	李傳鵬	2022-11-26	圖號	CW-307
修改	A			採用工廠	地盘 ✓	图纸名称	单元组装图	復核	練松文	2022-11-27
日期	05.18			材料颜色	- UCT542919XL-3	材料	-	批准	林仁安	2022-11-28
							數量			-
							單件重量			- (KG)

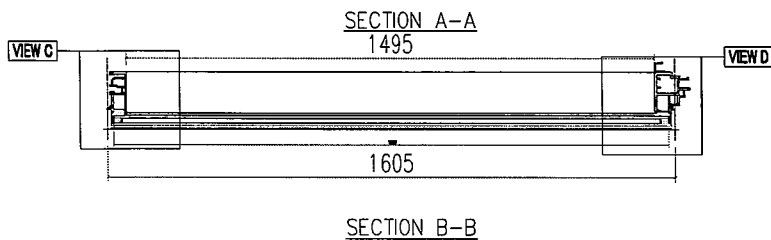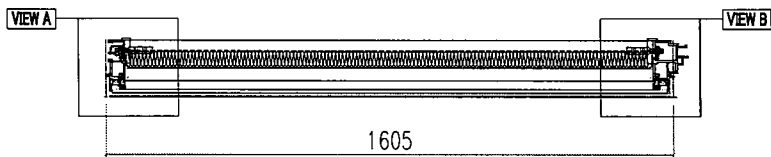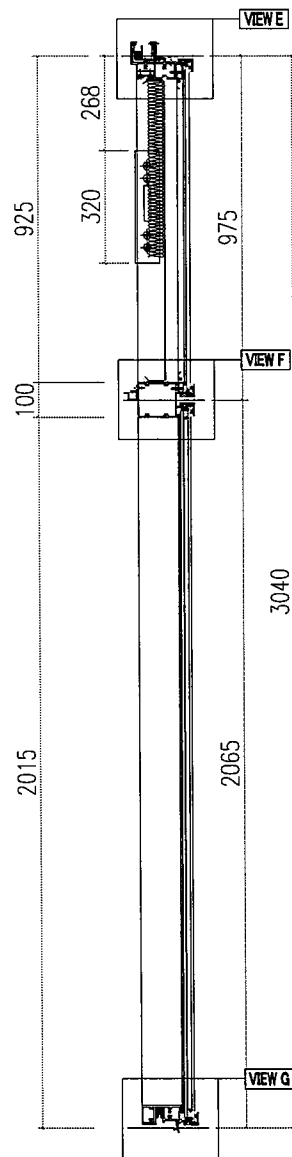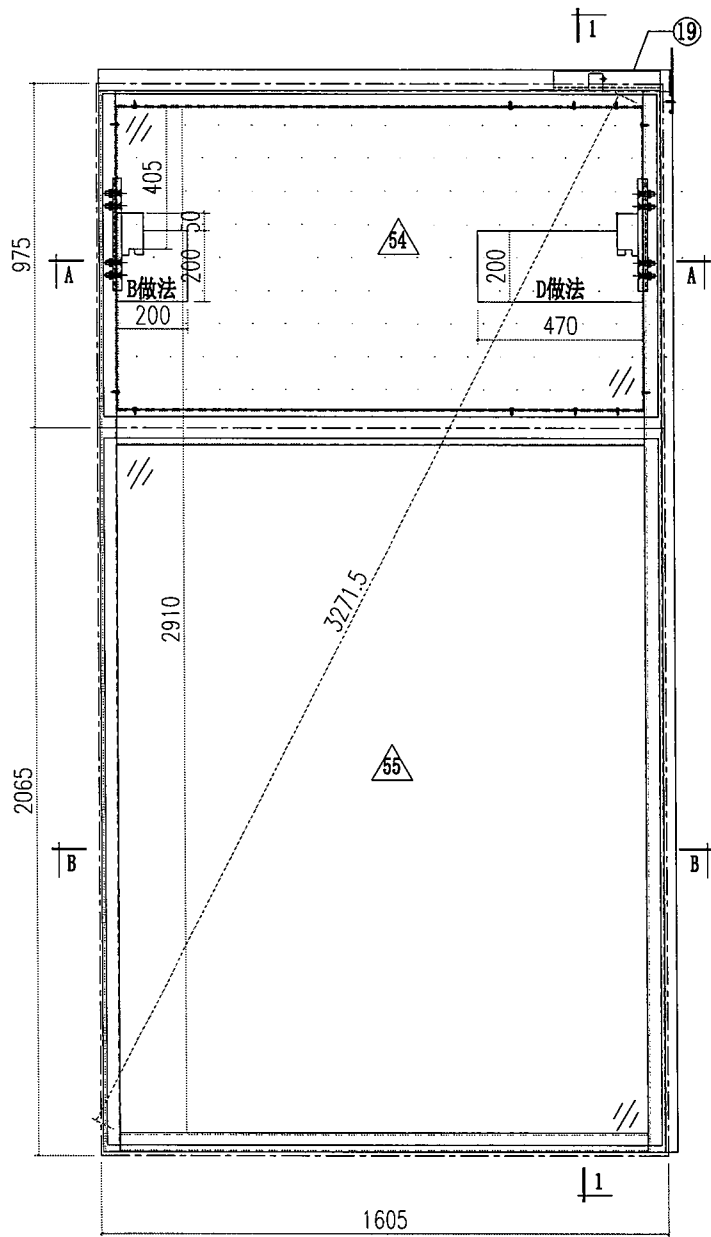





 美特鋁質有限公司 MIDI Aluminium Fabricator Ltd.					工程號	J856	類別		物料號	M1		
修改	A		採用工廠	地盤	✓	圖紙名稱	單元組裝圖	制圖	李傳鵬	2022-11-26	圖號	CW-308
日期	05.18		材料顏色	- UCT542919XL-3		材料	-	復核	練松文	2022-11-27	數量	-
								批准	林仁安	2022-11-28	單件重量	- (KG)

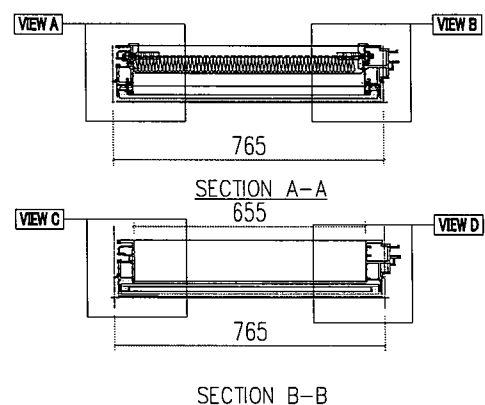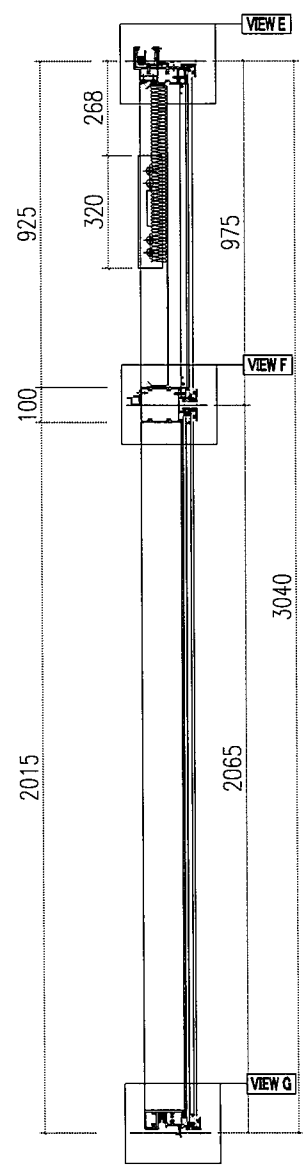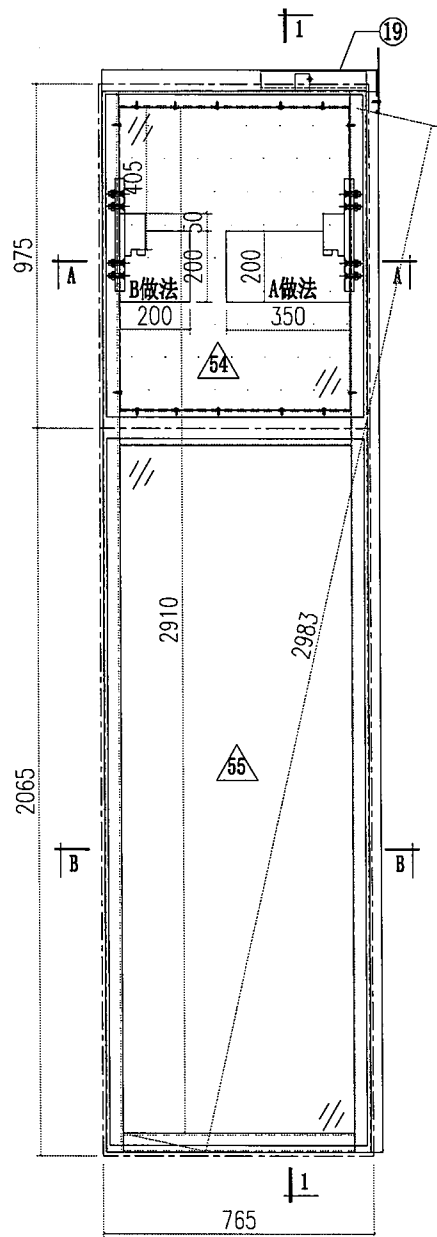









 美特鋁質有限公司 MIDI Aluminium Fabricator Ltd.				工程號	J856	類別		物料號	M1				
				地盘	天榮站	制圖	李傳鵬	2022-11-26	圖號	CW-306M			
修改	A			採用工廠	地盤	✓	圖紙名稱	單元組裝圖	復核	練松文	2022-11-27	數量	-
日期	05.18			材料顏色	- UCT542919XL-3		材料	-	批准	林仁安	2022-11-28	單件重量	- (KG)

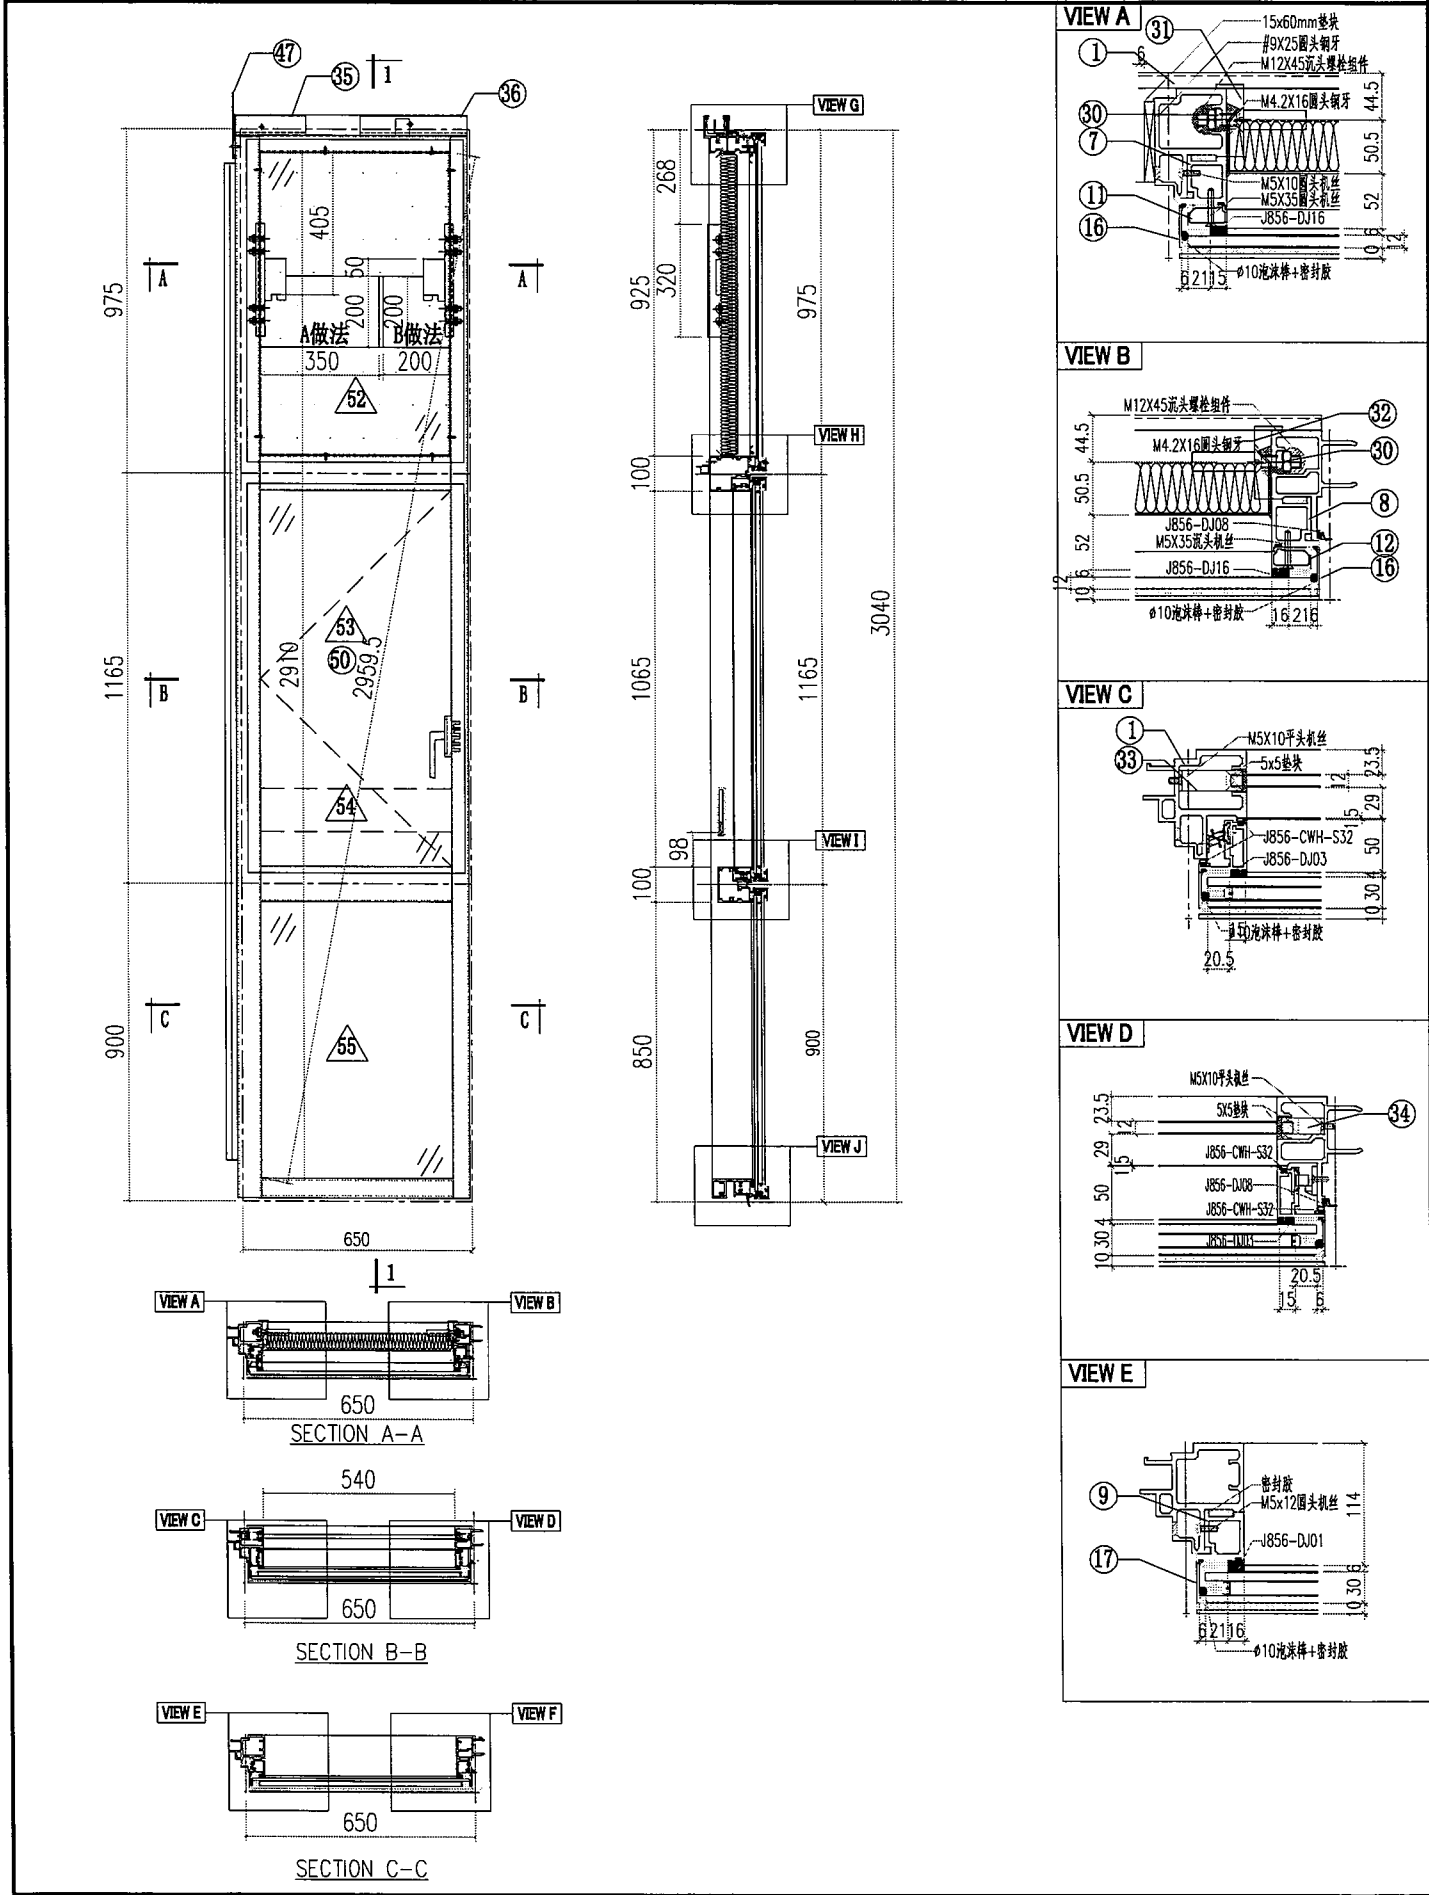





 美特鋁質有限公司 MIDI Aluminium Fabricator Ltd.				工程號	J856	類別		物料號	M1			
				地盘	天榮站	制圖	李傳鵬	2022-11-26	圖號	CW-307M		
修改	A		採用工廠	地盤	✓	圖紙名稱	單元組裝圖	復核	練松文	2022-11-27	數量	-
日期	05.18		材料顏色	- UCT542919XL-3		材料	-	批准	林仁安	2022-11-28	單件重量	- (KG)

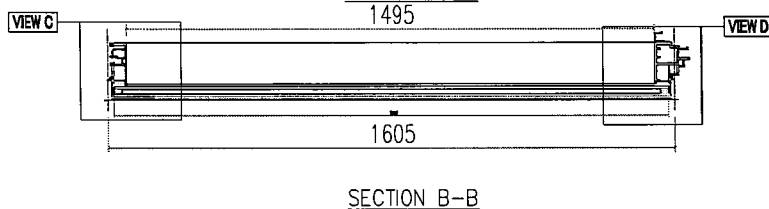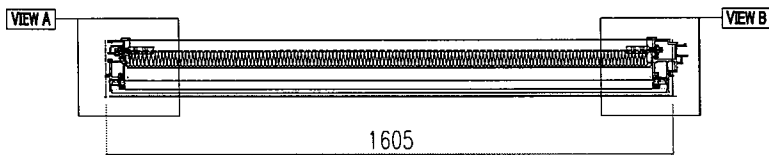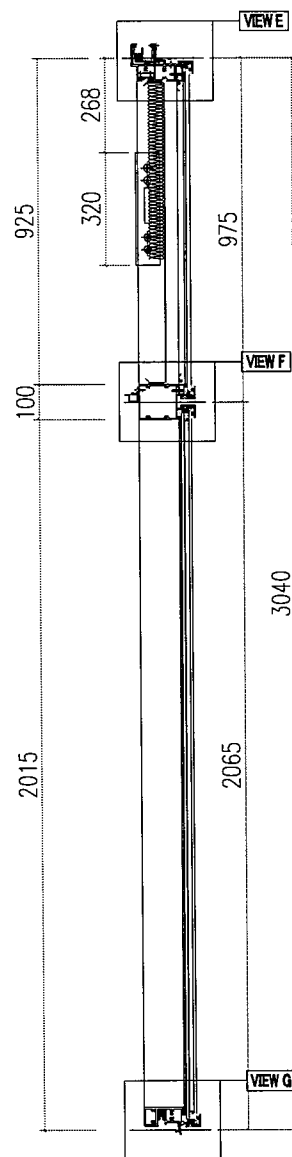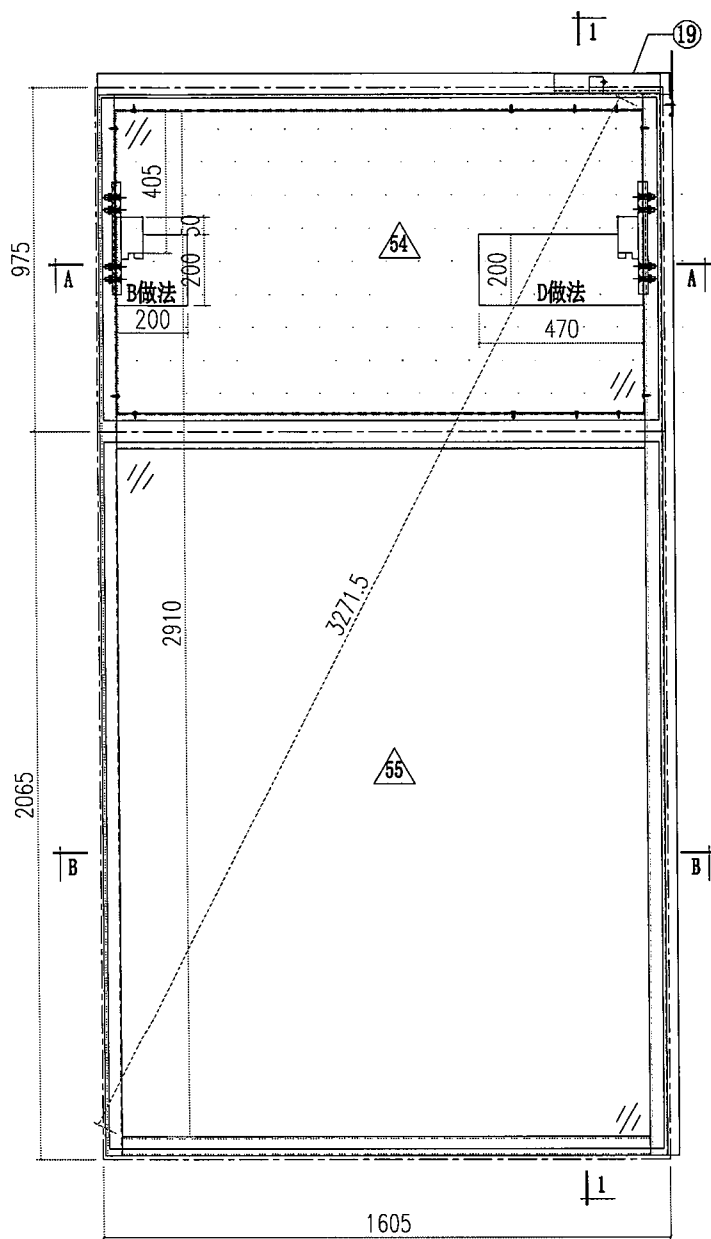





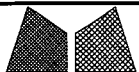
 美特鋁質有限公司 MIDI Aluminium Fabricator Ltd.				工程號	J856	類別		物料號	M1					
				地盘	天榮站	制圖	李傳鵬	2022-11-26	圖號	CW-102D				
修改	A			採用工廠		地盘	✓	图纸名称	单元组装图	復核	練松文	2022-11-27	數量	-
日期	05.18			材料颜色	- UCT542919XL-3			材料	-	批准	林仁安	2022-11-28	單件重量	- (KG)

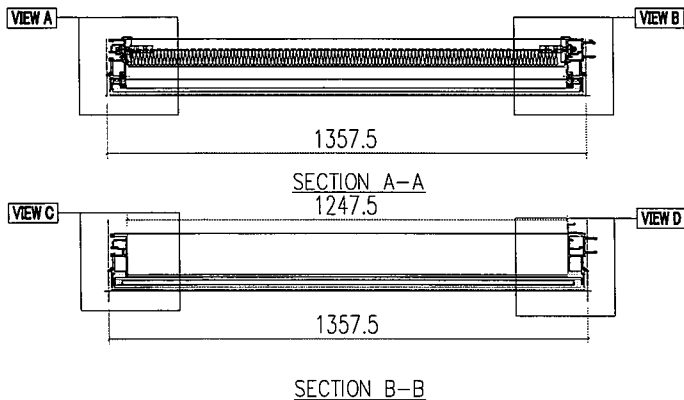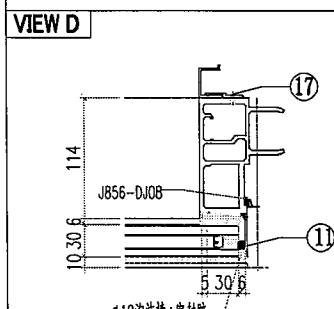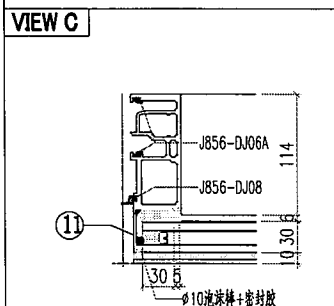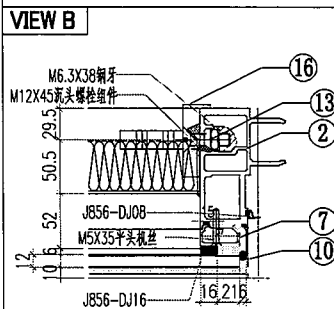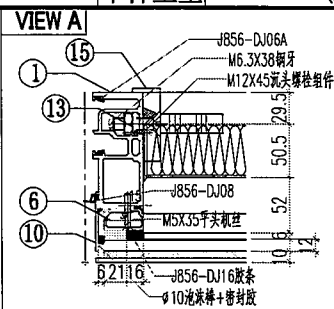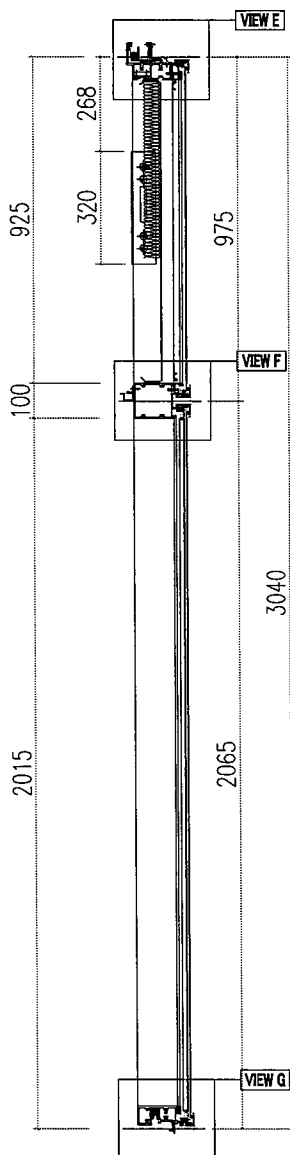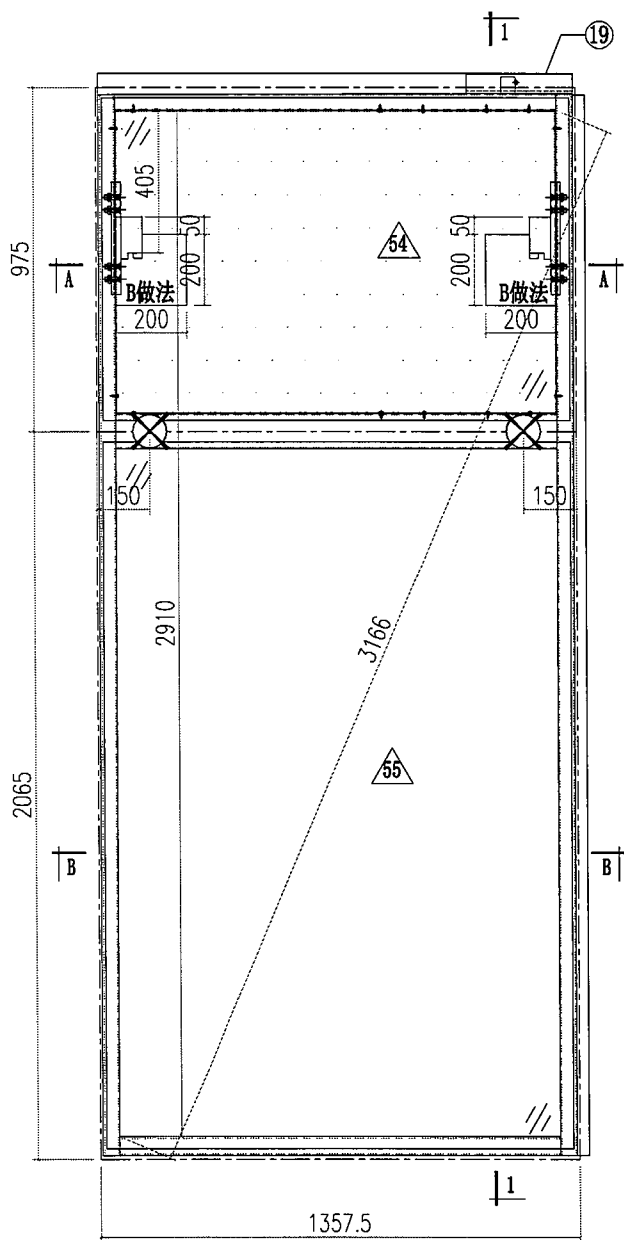


 美特鋁質有限公司 MIDI Aluminium Fabricator Ltd.					工程號	J856	類別		物料號	M1			
					地盘	天榮站	制圖	李傳鵬	2022-11-26	圖號	CW-106D		
修改	A	B		採用工廠	地盘	✓	圖紙名稱	單元組裝圖	復核	練松文	2022-11-27	數量	-
日期	05.02	05.18		材料顏色	-	UCT542919XL-3	材料	-	批准	林仁安	2022-11-28	單件重量	- (KG)

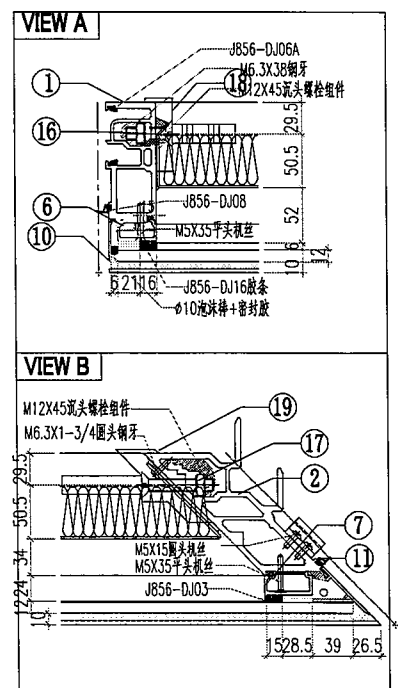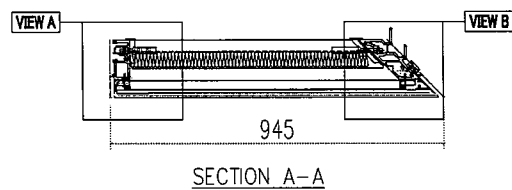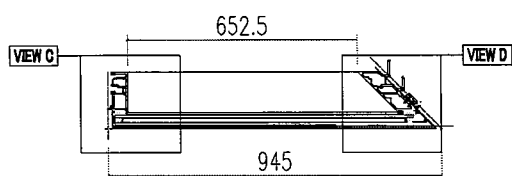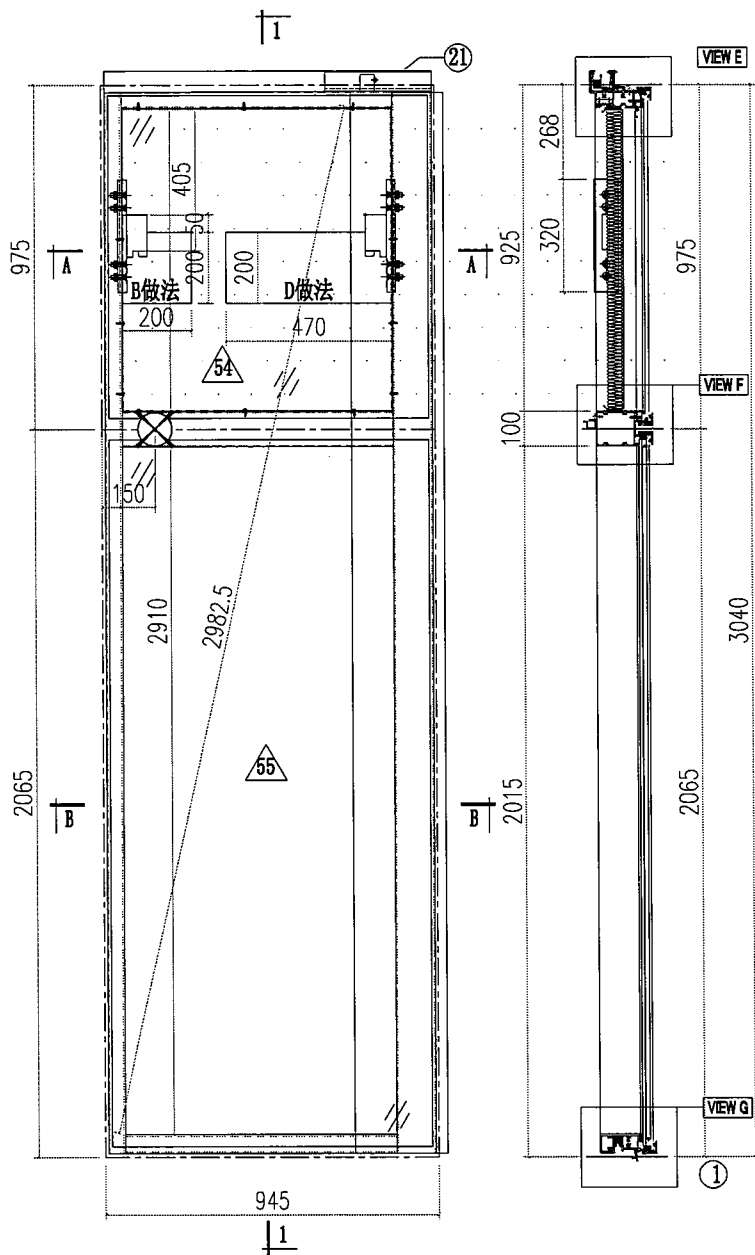

 美特鋁質有限公司 MIDI Aluminium Fabricator Ltd.				工程號	J856	類別		物料號	M1			
				地盘	天榮站	制圖	李傳鵬	2022-11-26	圖號	CW-107D		
修改	A	B		採用工廠	地盤✓	图纸名称	单元组装图	復核	練松文	2022-11-27	數量	-
日期	05.02	05.18		材料颜色	- UCT542919XL-3	材料	-	批准	林仁安	2022-11-28	單件重量	- (KG)

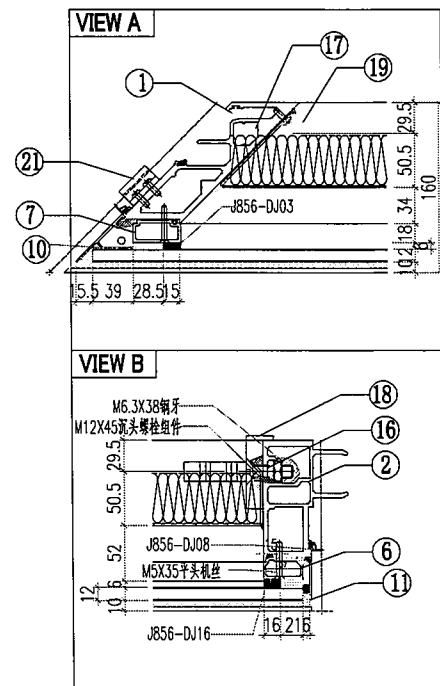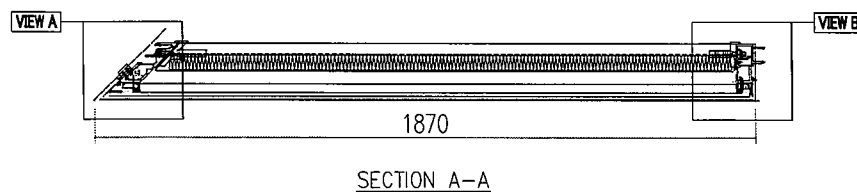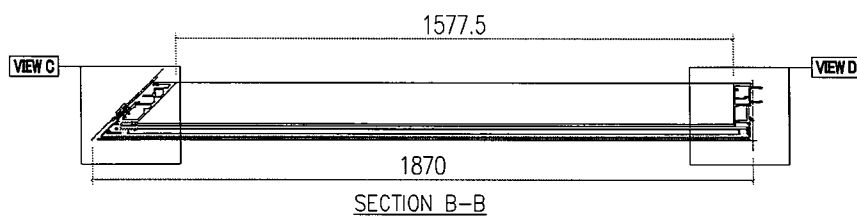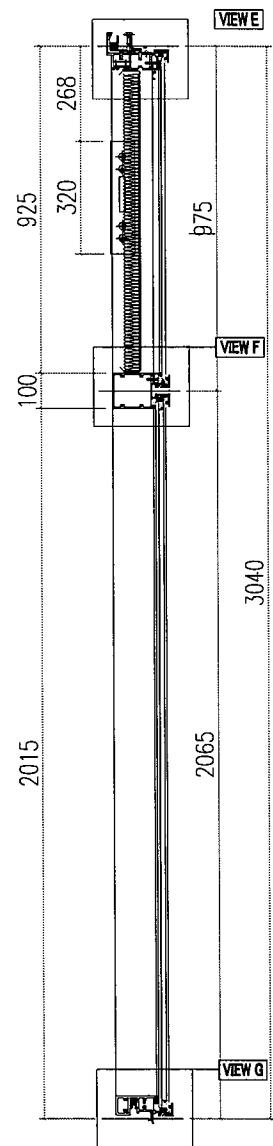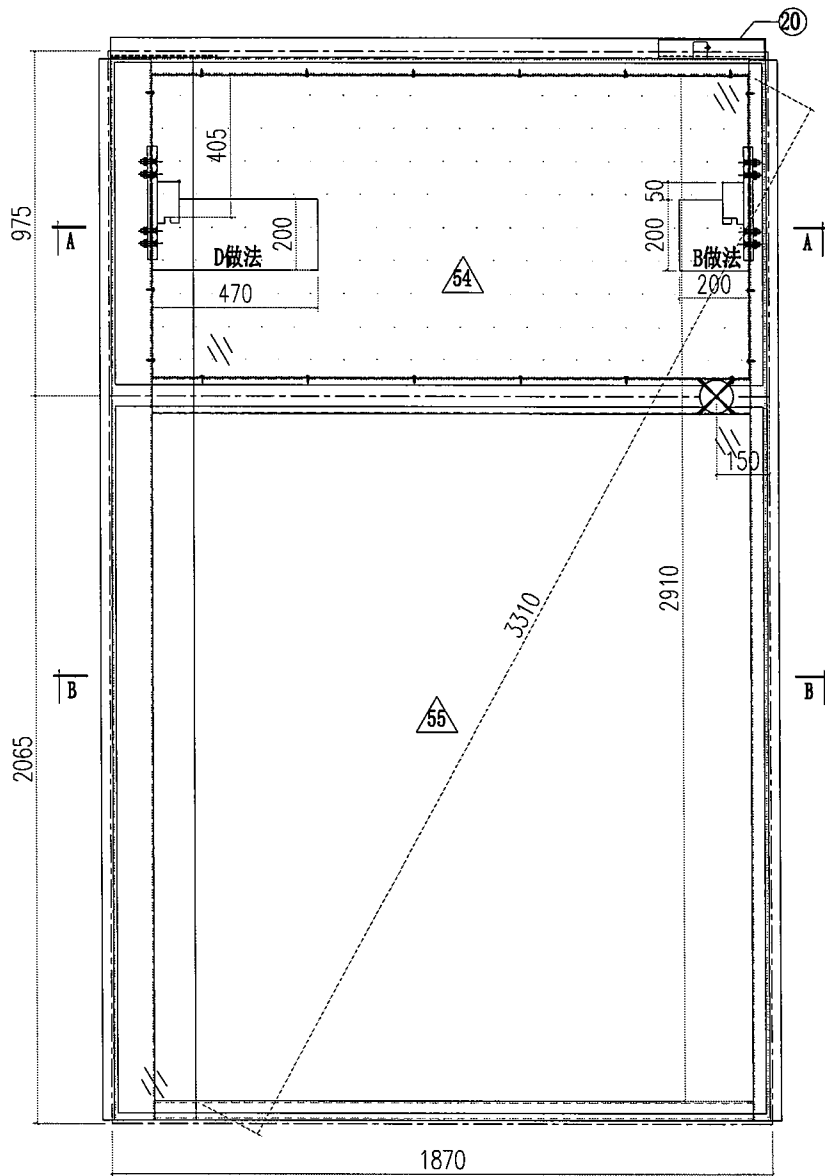

 美特鋁質有限公司 MIDI Aluminium Fabricator Ltd.					工程號	J856	類別		物料號	M1	
					地盘	天榮站	制圖	李傳鵬	2022-11-26	圖號	CW-110D
修改	A			採用工廠	地盘	✓	图纸名称	单元组装图	復核	練松文	2022-11-27
日期	05.18			材料颜色	- UCT542919XL-3		材料	-	批准	林仁安	2022-11-28
										數量	-
										單件重量	- (KG)

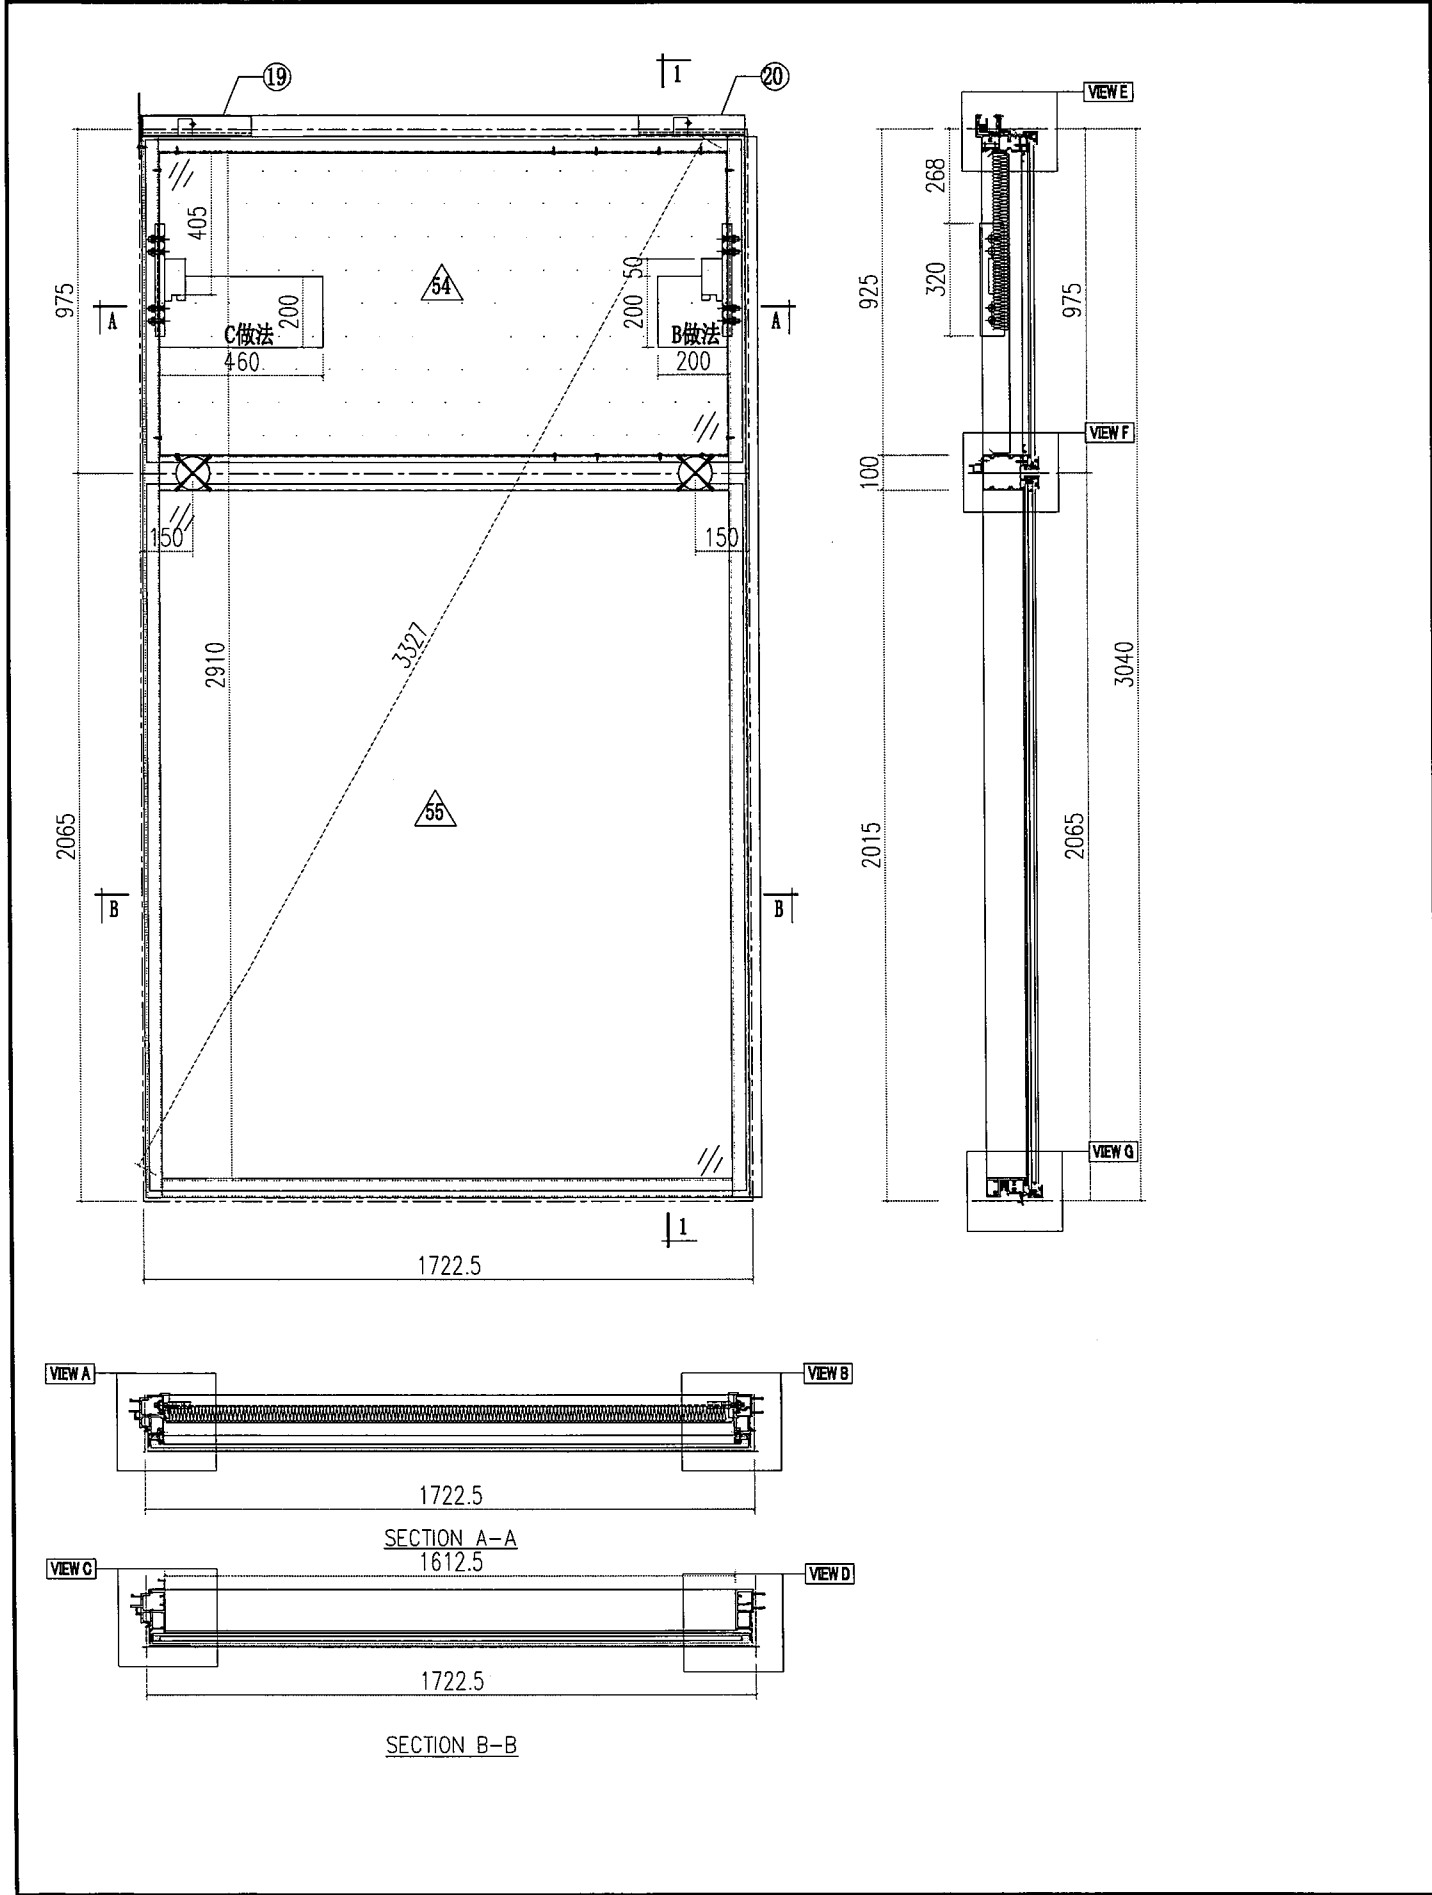

修改	A
日期	05.18

採用	工廠
材料	顏色

地盤	✓
----	---

CT542919XL-3








图纸名称	单元组装图
材料	-

復核	練松文
批准	林仁安







2022-11-27
2022-11-28

數量	
單件重量	


— (KG)

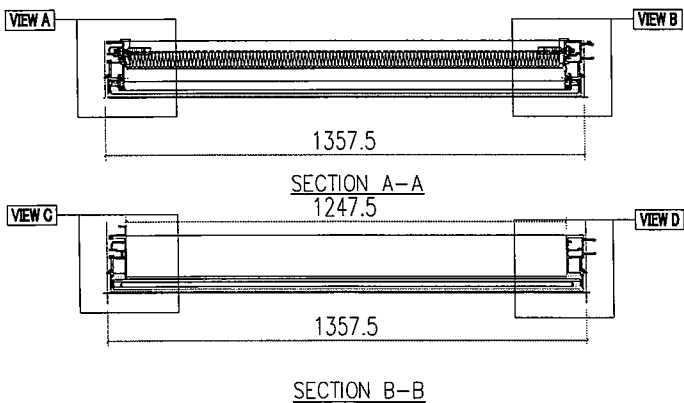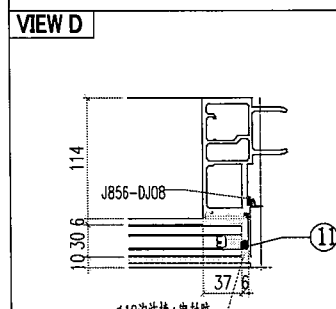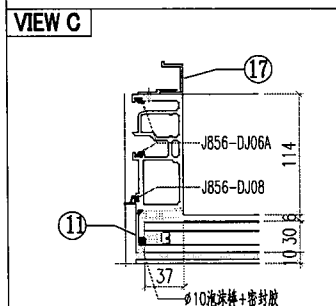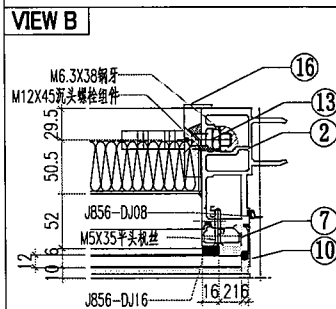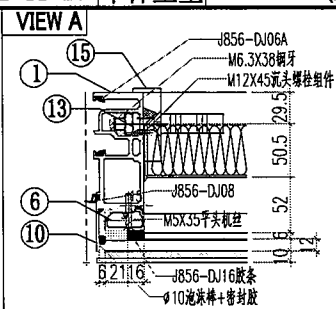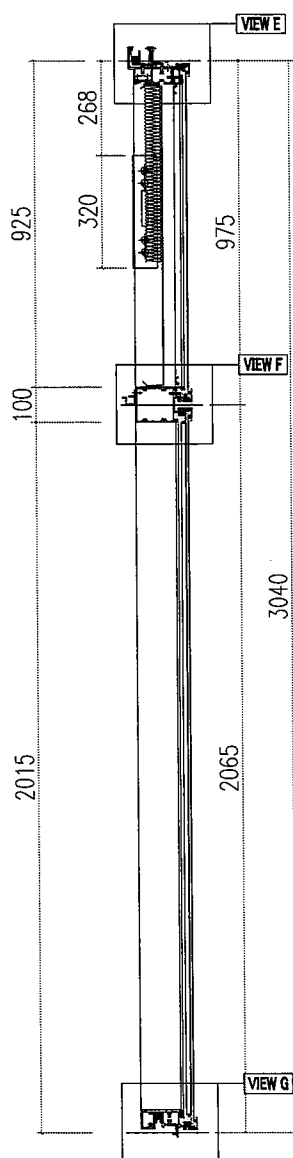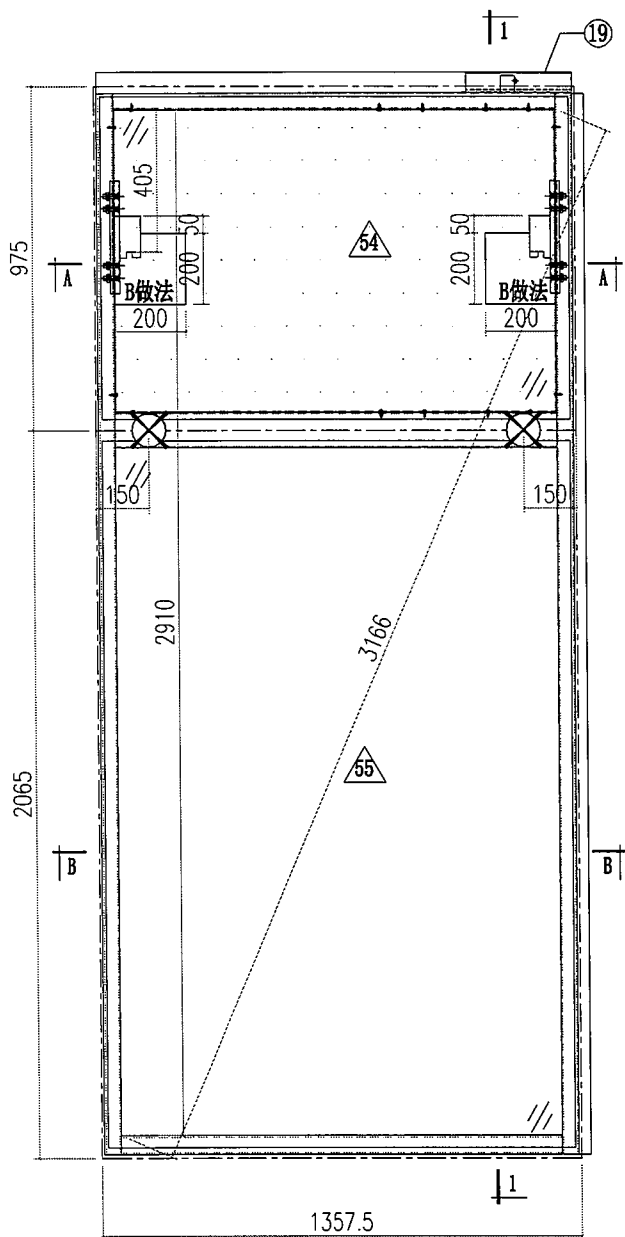








 美特鋁質有限公司 MIDI Aluminium Fabricator Ltd.					工程號	J856	類別		物料號	M1				
					地盘	天榮站	制圖	李傳鵬	2022-11-26	圖號	CW-107MD			
修改	A	B		採用工廠		地盘	✓	圖紙名稱	單元組裝圖	復核	練松文	2022-11-27	數量	-
日期	05.02	05.18		材料顏色	-	UCT542919XL-3		材料	-	批准	林仁安	2022-11-28	單件重量	- (KG)

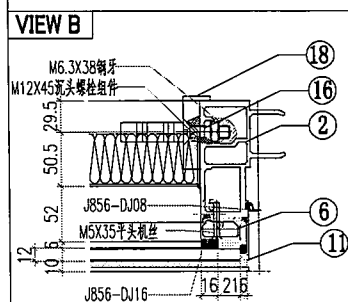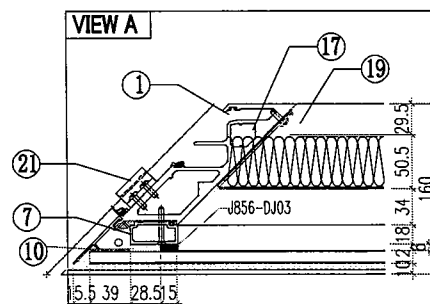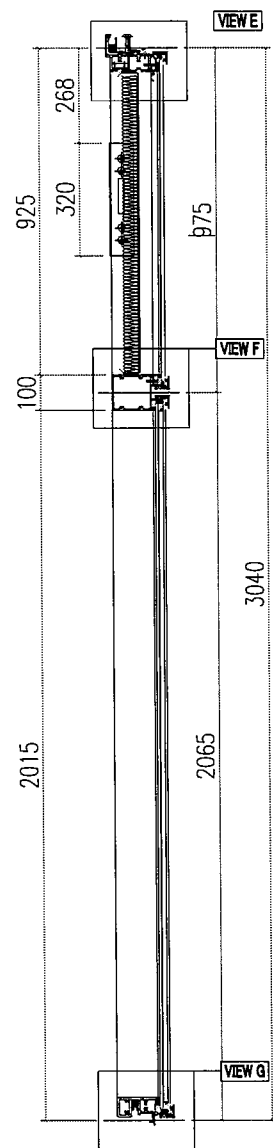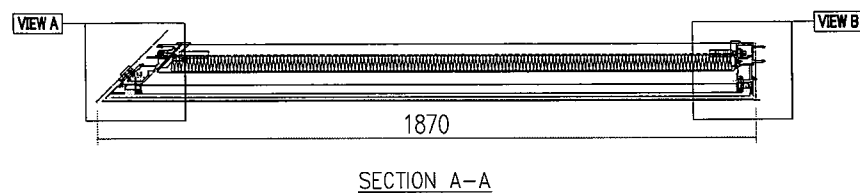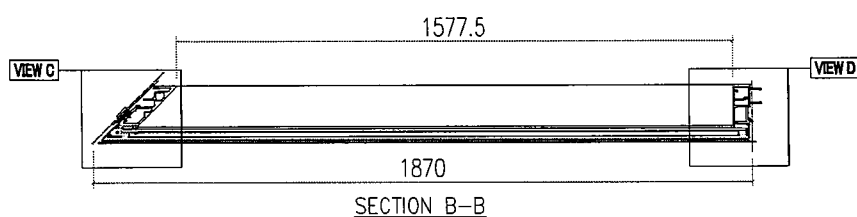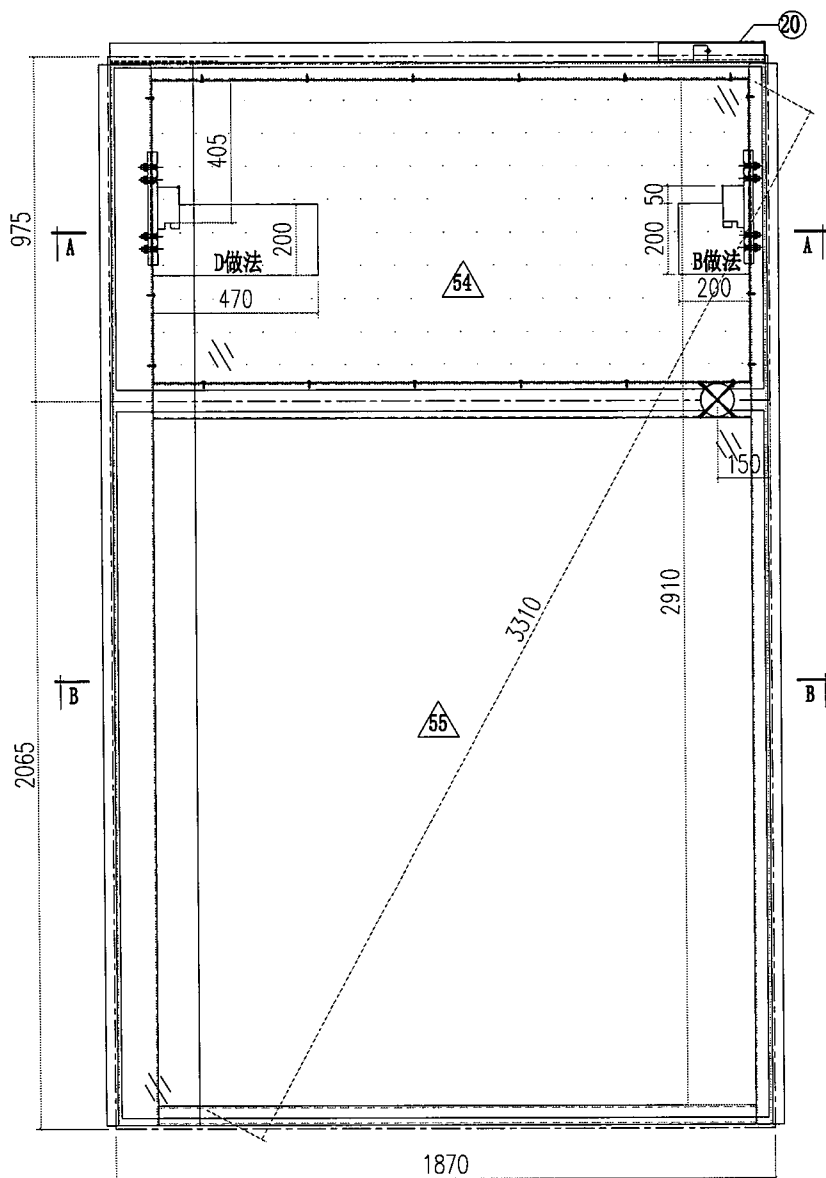


 美特鋁質有限公司 MIDI Aluminium Fabricator Ltd.					工程號	J856	類別		物料號	M1		
					地盘	天榮站	制圖	李傳鵬	2022-11-26	圖號	CW-109PD	
修改	A		採用工廠	地盘	✓	图纸名称	单元组装图	復核	練松文	2022-11-27	數量	-
日期	05.18		材料颜色	- UCT542919XL-3		材料	-	批准	林仁安	2022-11-28	單件重量	- (KG)

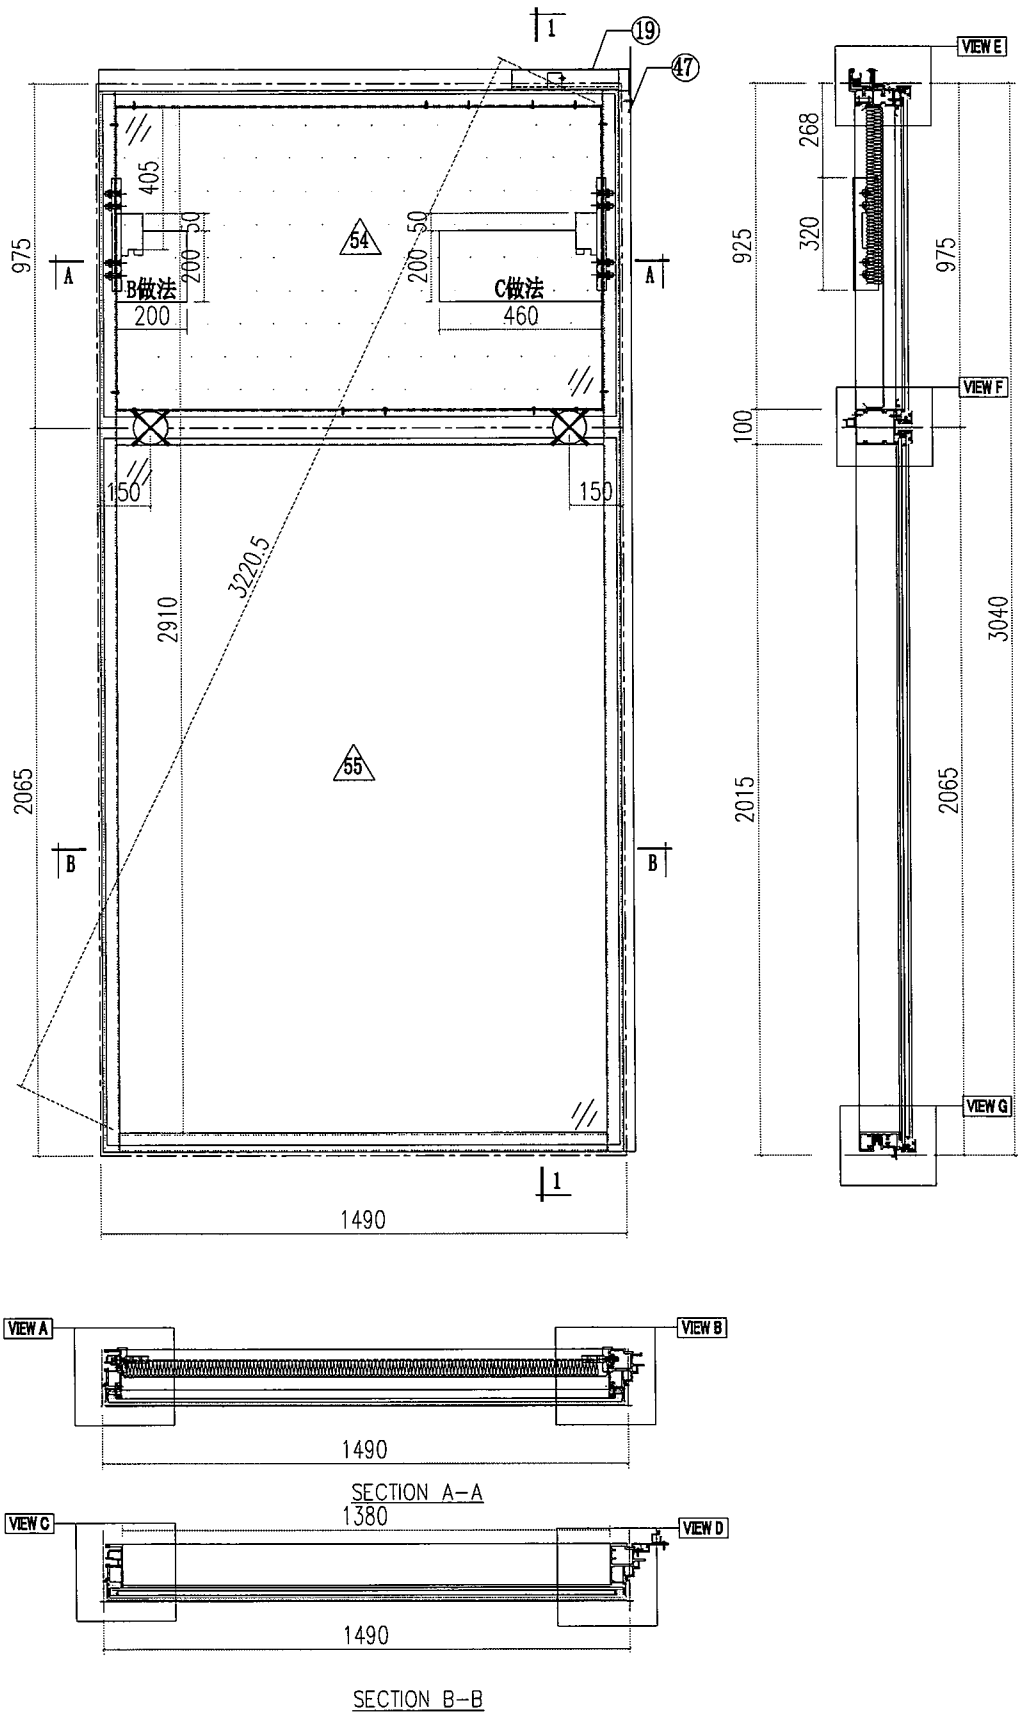







 美特鋁質有限公司 MIDI Aluminium Fabricator Ltd.				工程號	J856	類別		物料號	M1			
				地盘	天榮站	制圖	李傳鵬	2022-11-26	圖號	CW-301D		
修改	A		採用工廠	地盘	✓	图纸名称	单元组装图	復核	練松文	2022-11-27	數量	-
日期	05.18		材料颜色	- UCT542919XL-3		材料	-	批准	林仁安	2022-11-28	單件重量	- (KG)

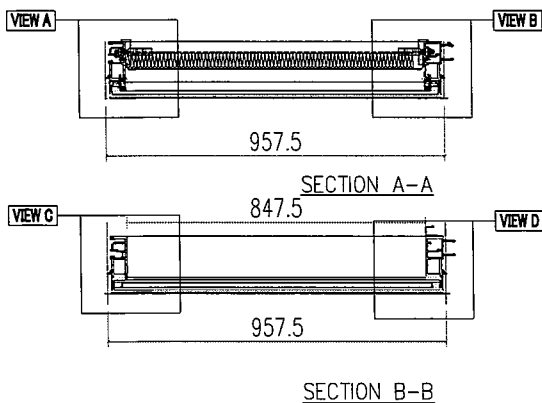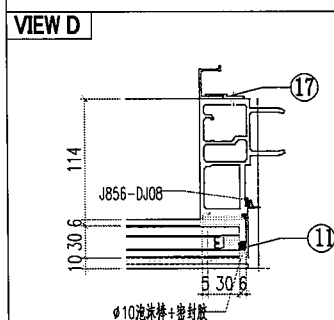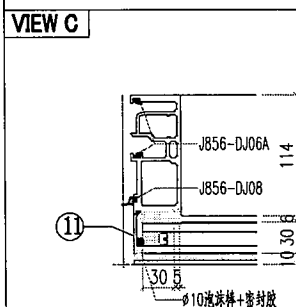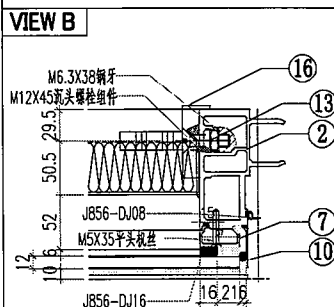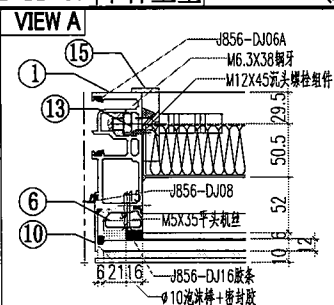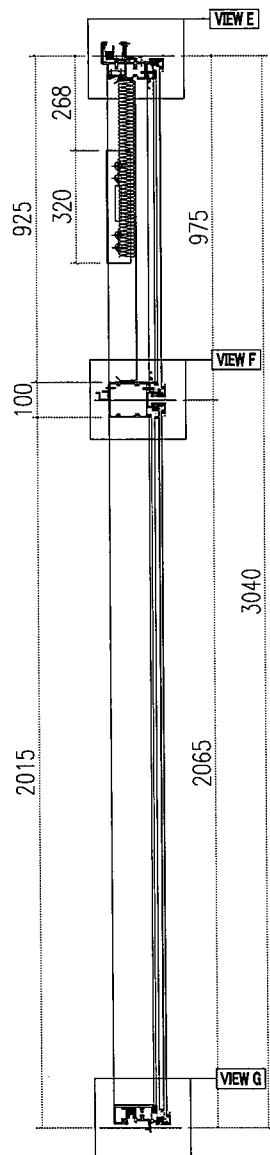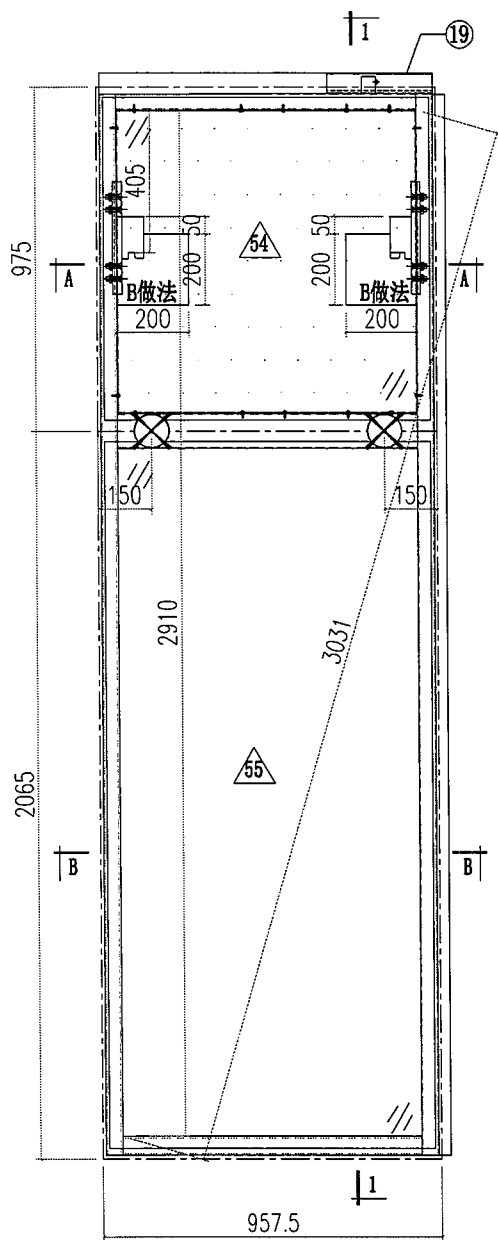


 美特鋁質有限公司 MIDI Aluminium Fabricator Ltd.					工程號	J856	類別		物料號	M1			
					地盘	天榮站	制圖	李傳騰	2022-11-26	圖號	CW-302D		
修改	A	B		採用工廠	地盘	✓	图纸名称	单元组装图	復核	練松文	2022-11-27	數量	-
日期	5.02	05.18		材料颜色	- UCT542919XL-3		材料	-	批准	林仁安	2022-11-28	單件重量	- (KG)

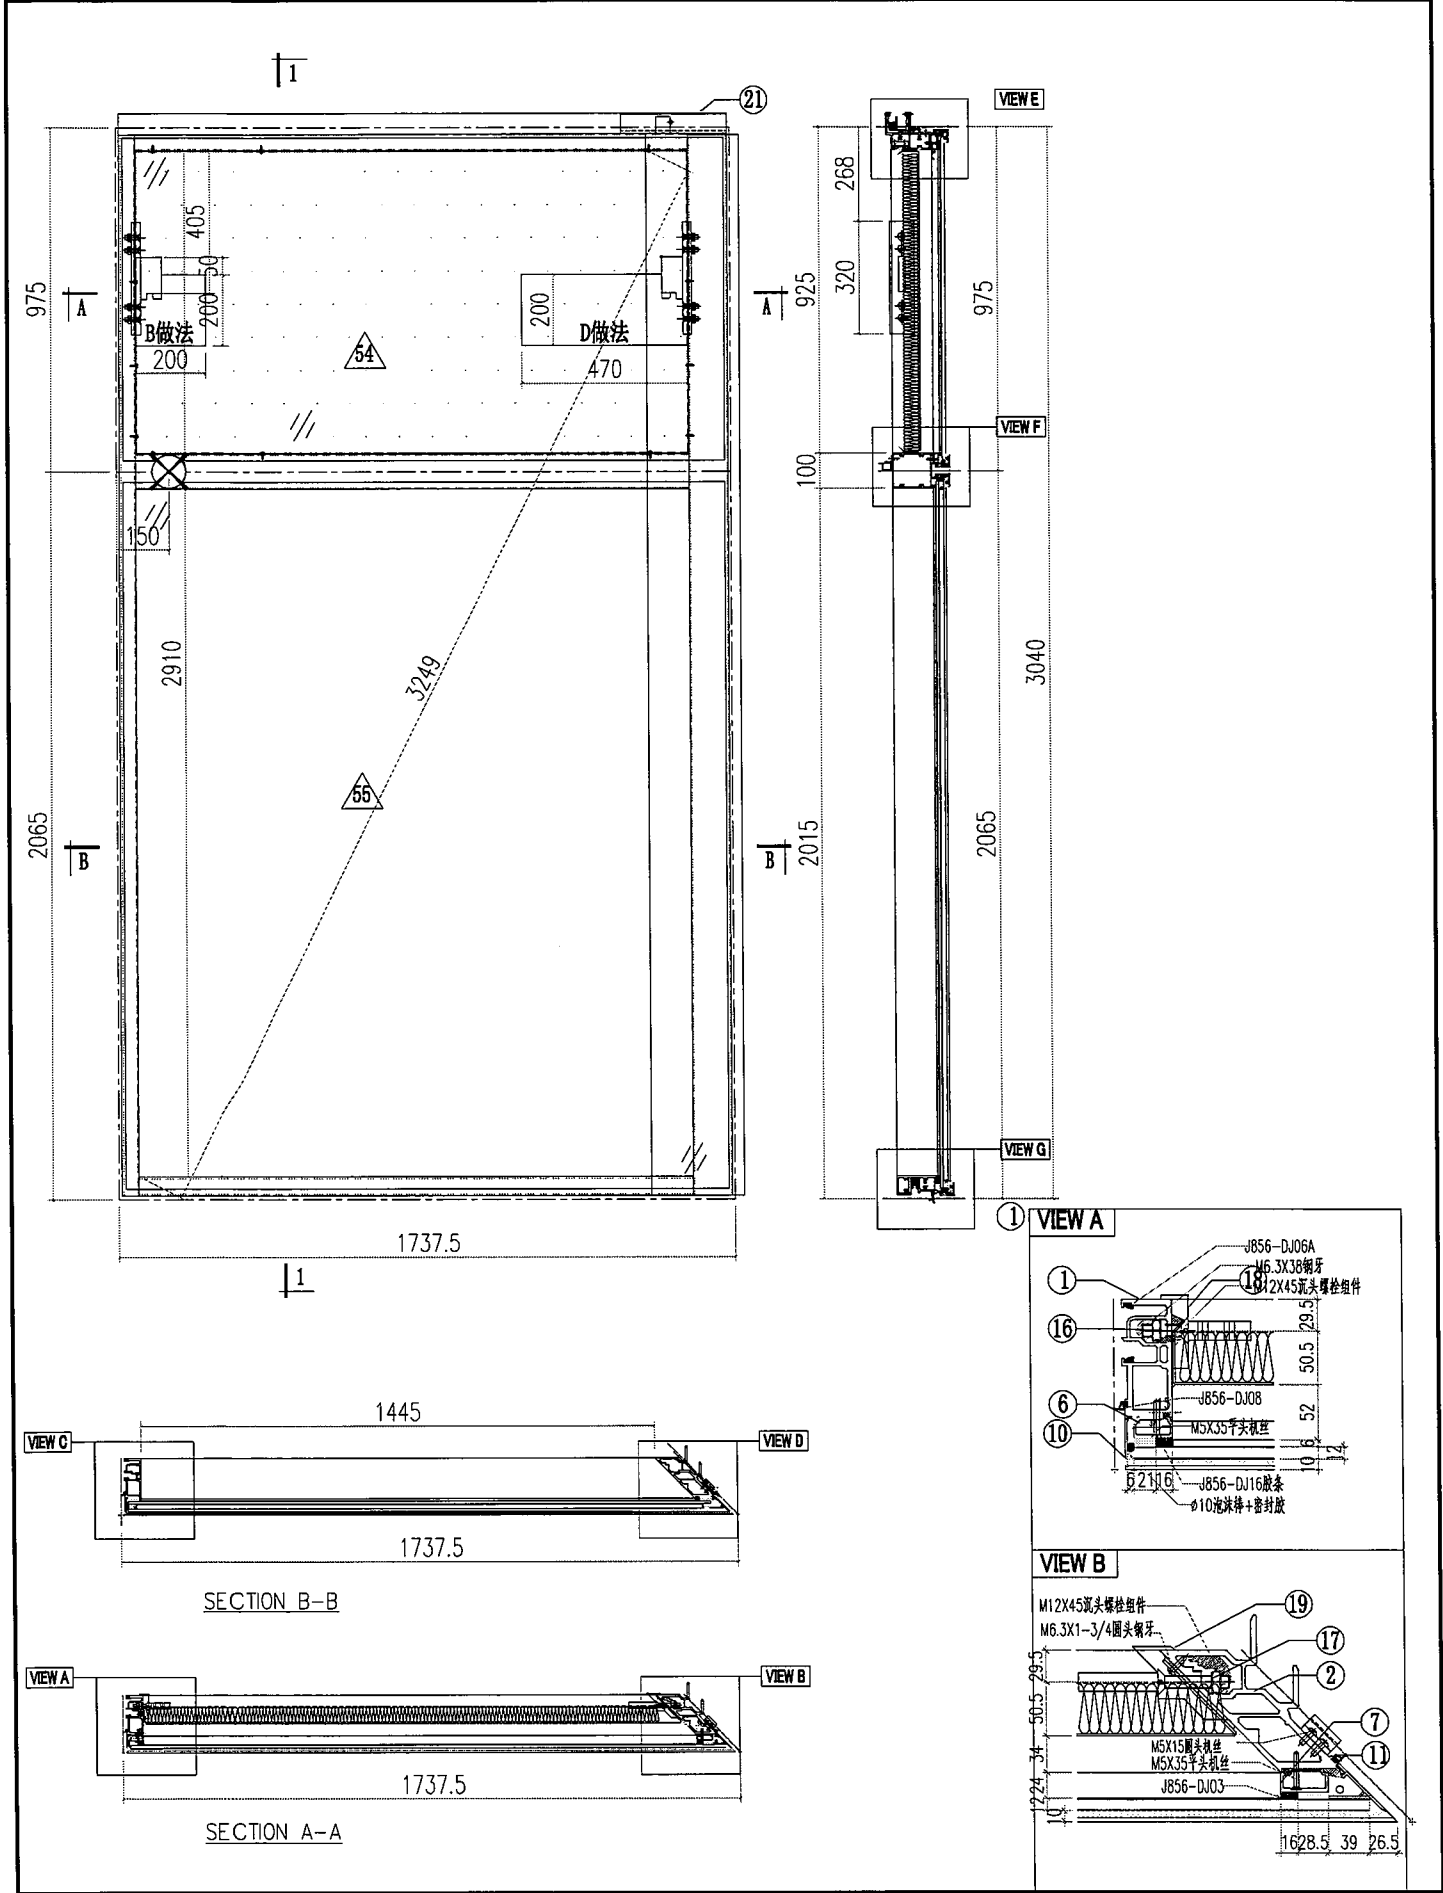




 美特鋁質有限公司 MIDI Aluminium Fabricator Ltd.					工程號	J856	類別		物料號	M1			
					地盘	天榮站	制圖	李傳鵬	2022-11-26	圖號	CW-305D		
修改	A	B		採用工廠		地盤	✓	復核	練松文	2022-11-27	數量	-	
日期	05.02	05.18		材料顏色	- UCT542919XL-3		材料	-	批准	林仁安	2022-11-28	單件重量	- (KG)
					图纸名称	单元组装图							

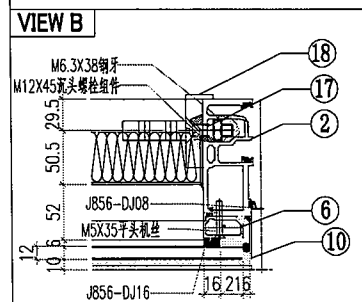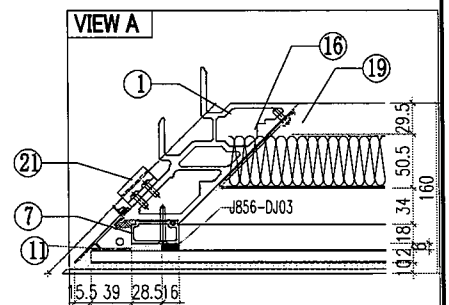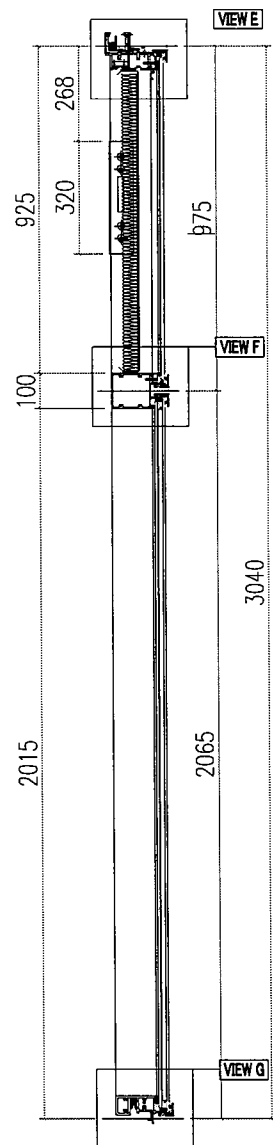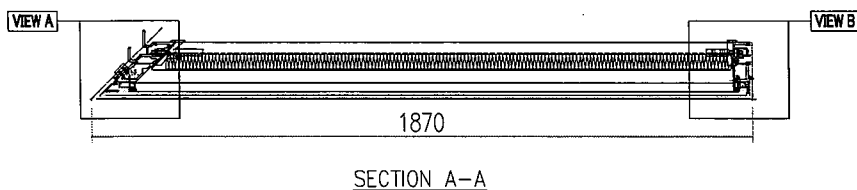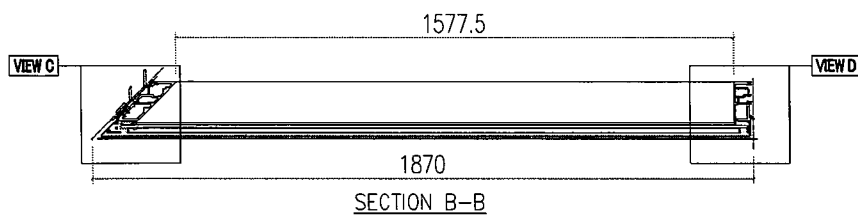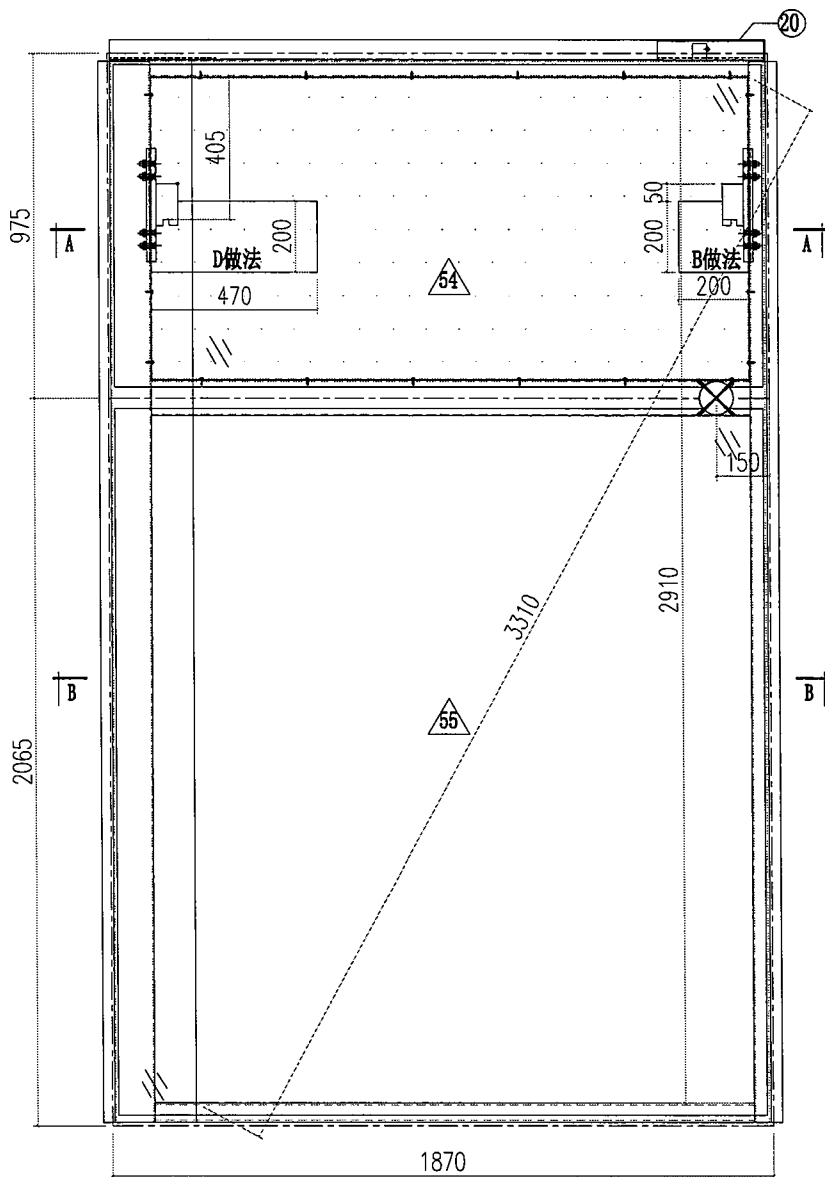


 美特鋁質有限公司 MIDI Aluminium Fabricator Ltd.				工程號	J856	類別		物料號	M1					
				地盘	天榮站	制圖	李傳騰	2022-11-26	圖號	CW-307D				
修改	A			採用工廠		地盤	✓	圖紙名稱	單元組裝圖	復核	練松文	2022-11-27	數量	-
日期	05.18			材料顏色	- UCT542919XL-3	材料	-	批准	林仁安	2022-11-28	單件重量	-	(KG)	

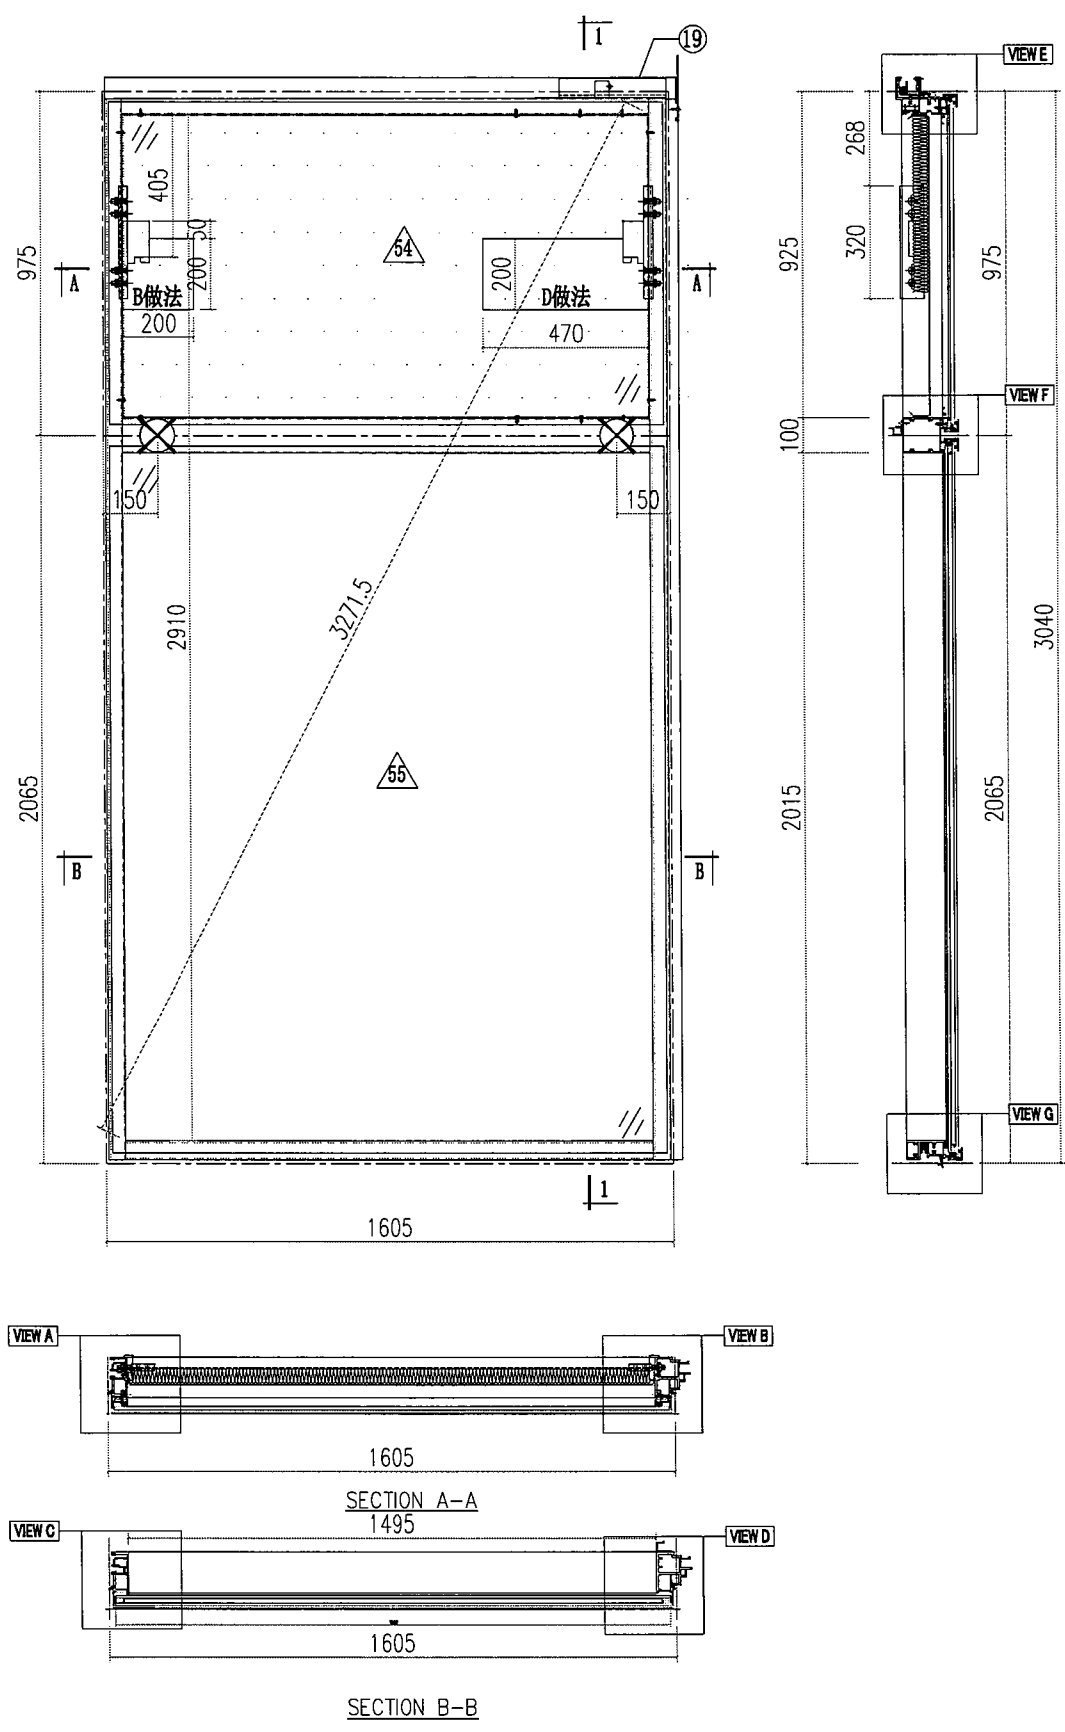

 美特鋁質有限公司 MIDI Aluminium Fabricator Ltd.					工程號	J856	類別		物料號	M1				
					地盘	天榮站	制圖	李傳鵬	2022-11-26	圖號	CW-308D			
修改	A			採用工廠		地盘	✓	图纸名称	单元组装图	復核	練松文	2022-11-27	數量	-
日期	05.18			材料顏色	- UCT542919XL-3			材料	-	批准	林仁安	2022-11-28	單件重量	- (KG)
					图纸名称		单元组装图							
					材料		-							


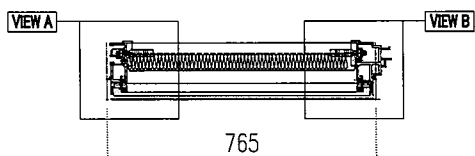
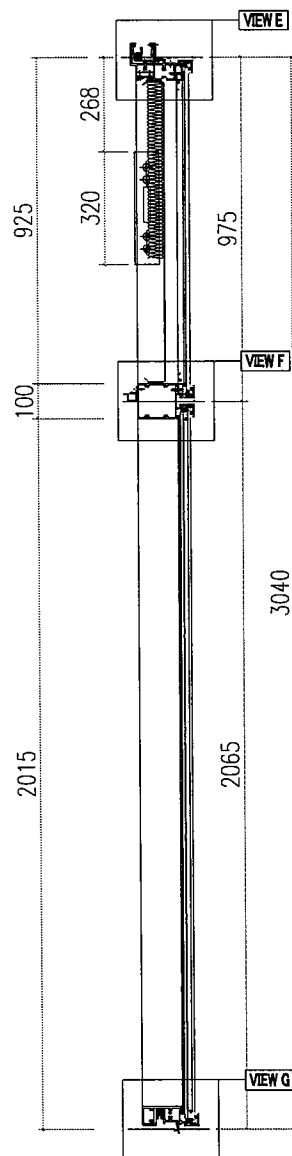
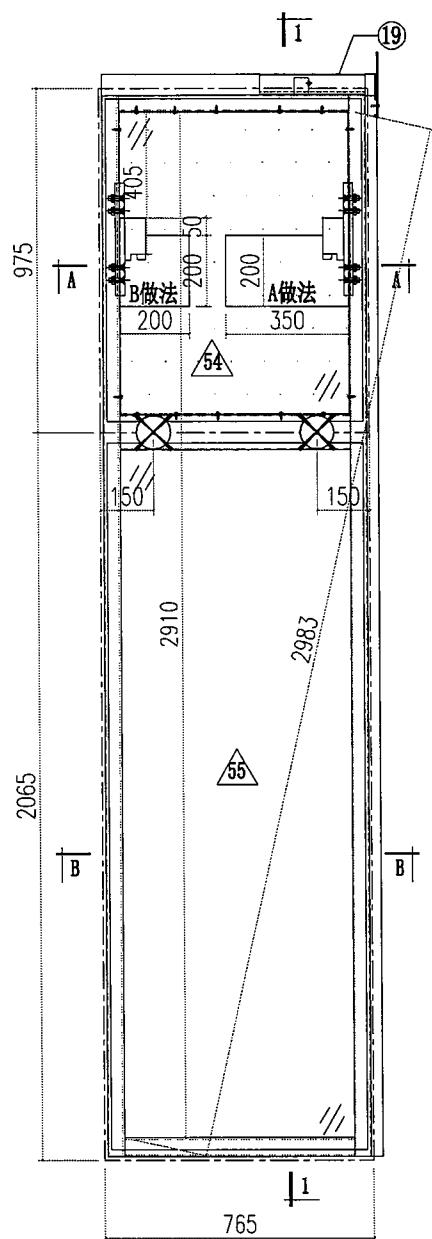


SECTION A-A
655








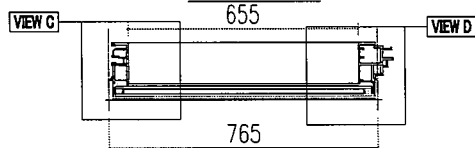


SECTION B-B








 美特鋁質有限公司 MIDI Aluminium Fabricator Ltd.				工程號	J856	類別		物料號	M1					
				地盘	天榮站	制圖	李傳鵬	2022-11-26	圖號	CW-307MD				
修改	A			採用工廠		地盤	✓	图纸名称	单元组装图	復核	練松文	2022-11-27	數量	-
日期	05.18			材料顏色	-UCT542919XL-3			材料	-	批准	林仁安	2022-11-28	單件重量	- (KG)

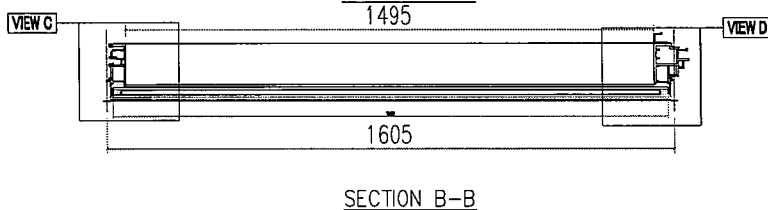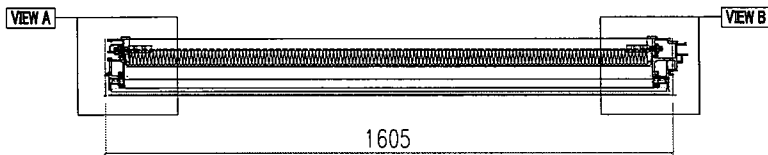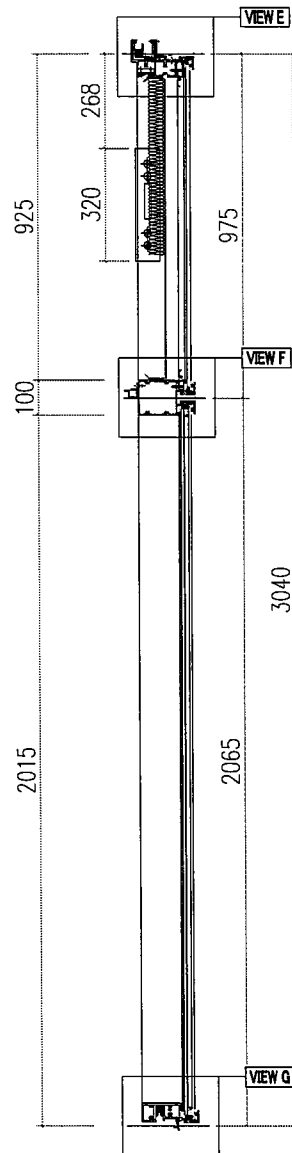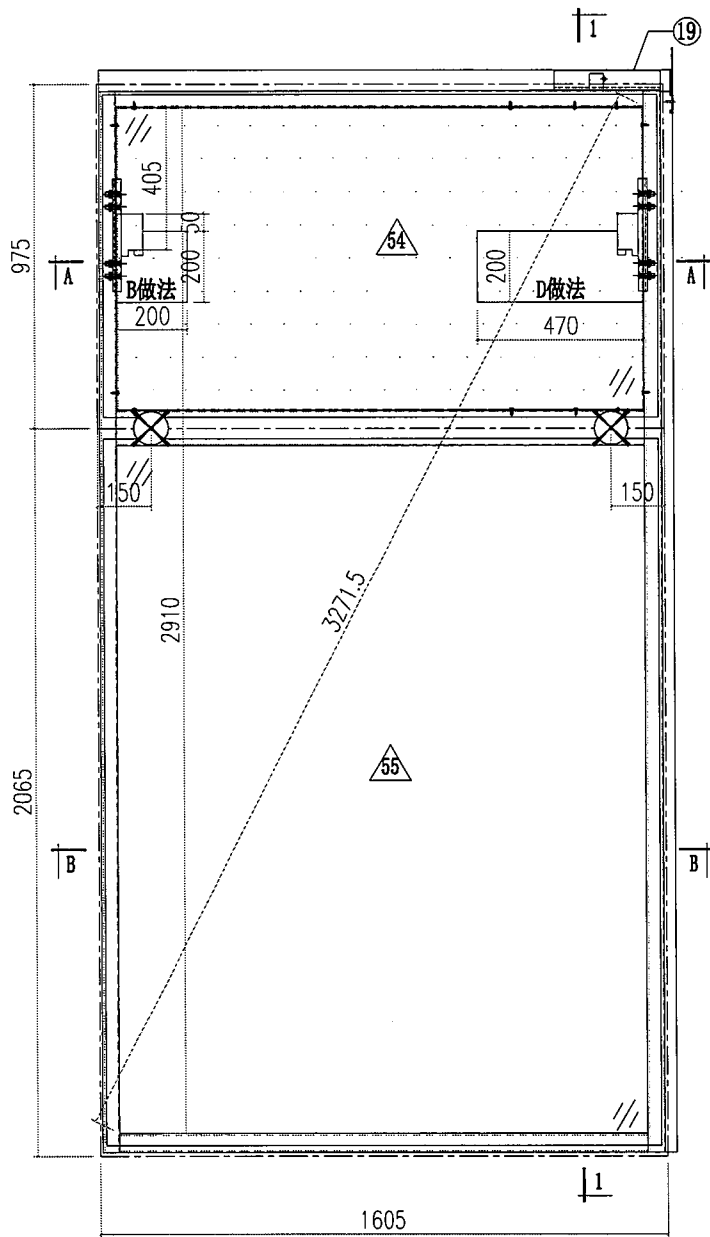








 美特鋁質有限公司 MIDI Aluminium Fabricator Ltd.				工程號	J856	類別		物料號	M1	
				地盘	天榮站	制圖	李傳鵬	2022-11-26	圖號	CW-T101A
修改			採用工廠	地盘	✓	图纸名称	單元組裝圖	復核	練松文	2022-11-27
日期			材料顏色	- UCT542919XL-3		材料	-	批准	林仁安	2022-11-28
								數量	-	
								單件重量	-	(KG)

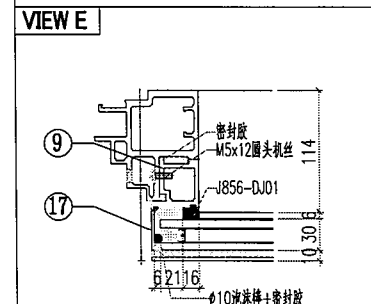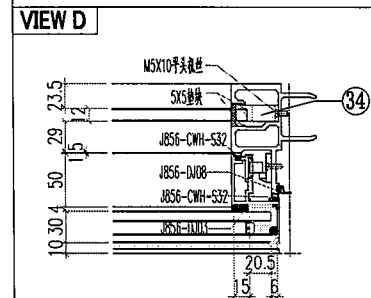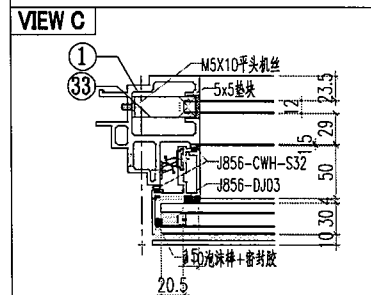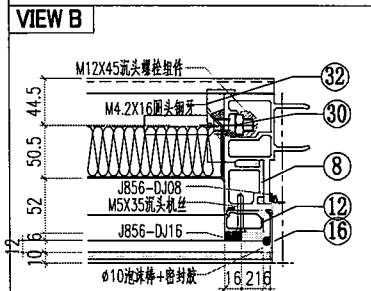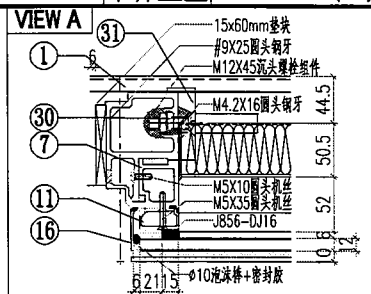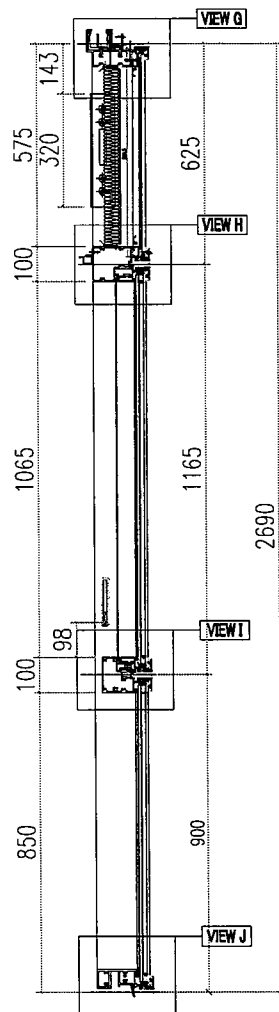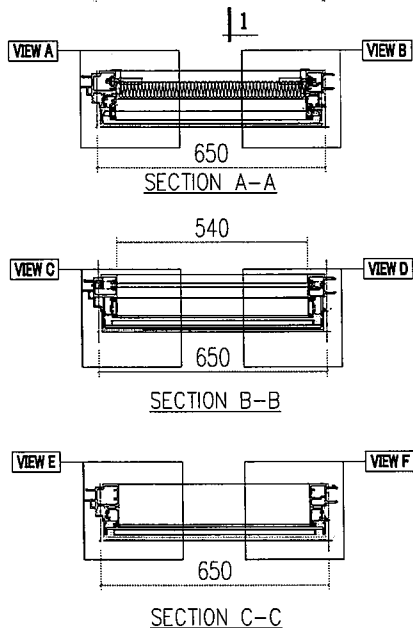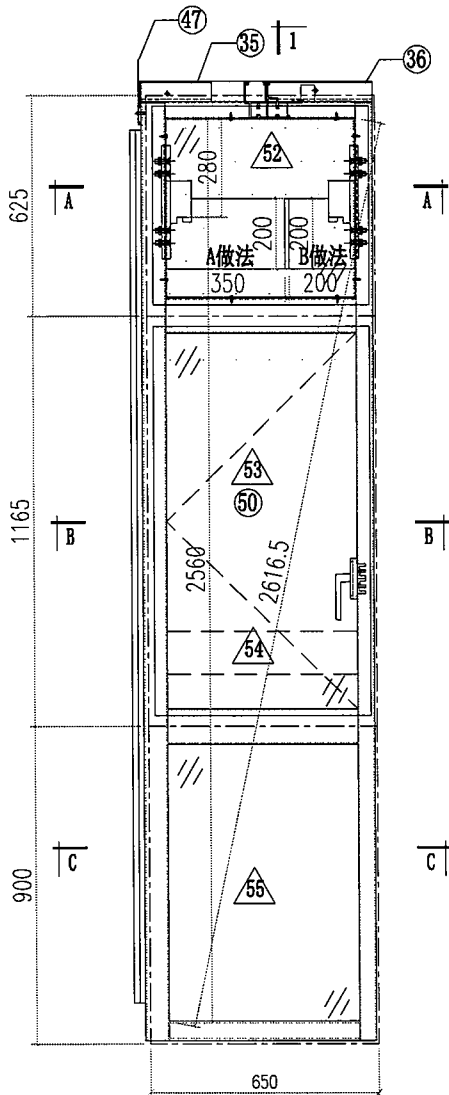










 美特鋁質有限公司 MIDI Aluminium Fabricator Ltd.				工程號	J856	類別		物料號	M1			
				地盘	天榮站	制圖	李傳鵬	2022-11-26	圖號	CW-T101B		
修改			採用工廠	地盘	✓	图纸名称	单元组装图	復核	練松文	2022-11-27	數量	-
日期			材料颜色	- UCT542919XL-3		材料	-	批准	林仁安	2022-11-28	單件重量	- (KG)

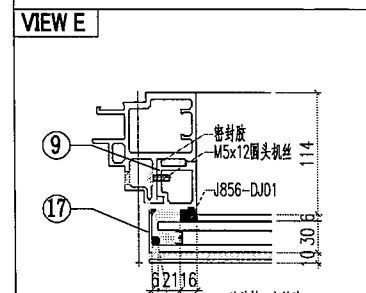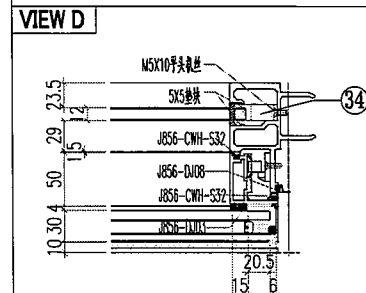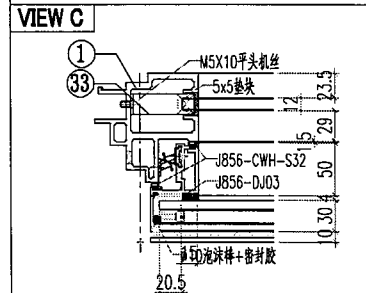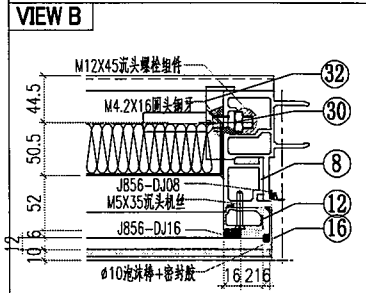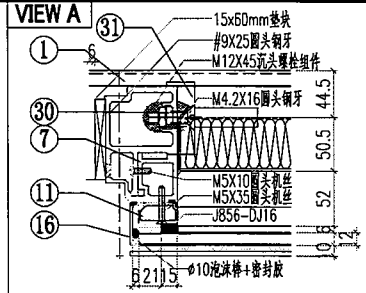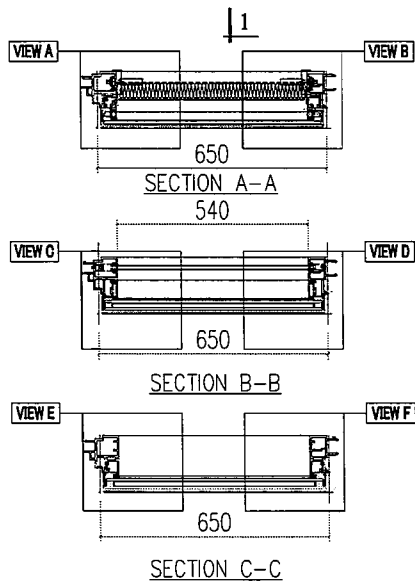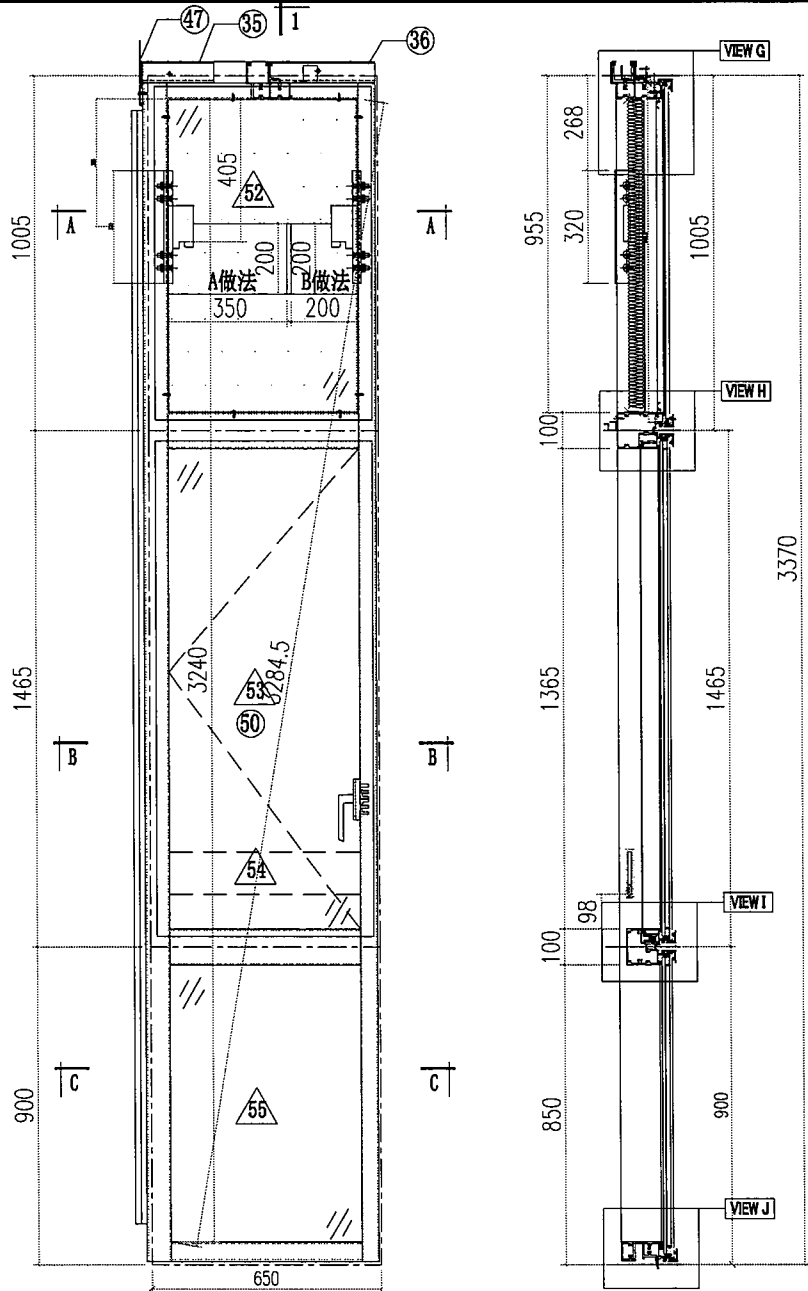











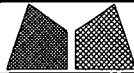
 美特鋁質有限公司 MIDI Aluminium Fabricator Ltd.			工程號 J856 地盘 天榮站 图纸名称 单元组装图 材料 -	類別 制圖 李傳鵬 復核 練松文 批准 林仁安	物料號 M1 2022-11-26 2022-11-27 2022-11-28	圖號 CW-T101P 數量 - 單件重量 - (KG)
修改 日期	採用工廠 材料颜色 -UCT542919XL-3	地盤 ✓				

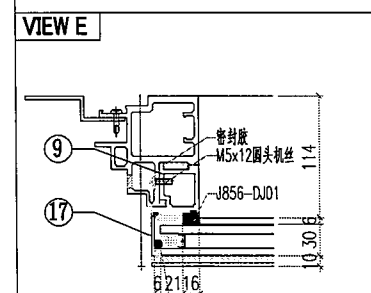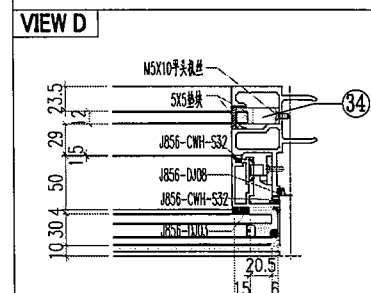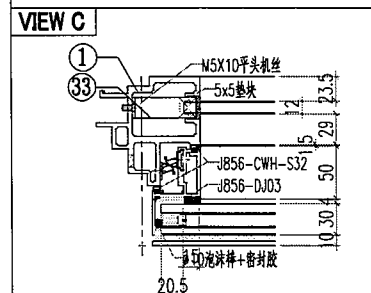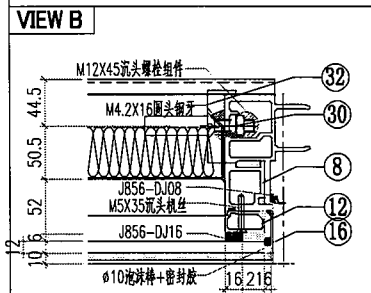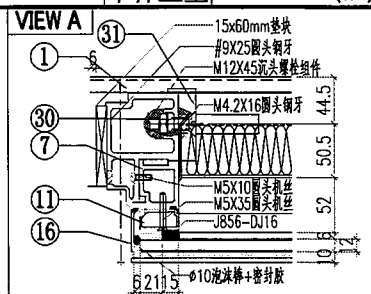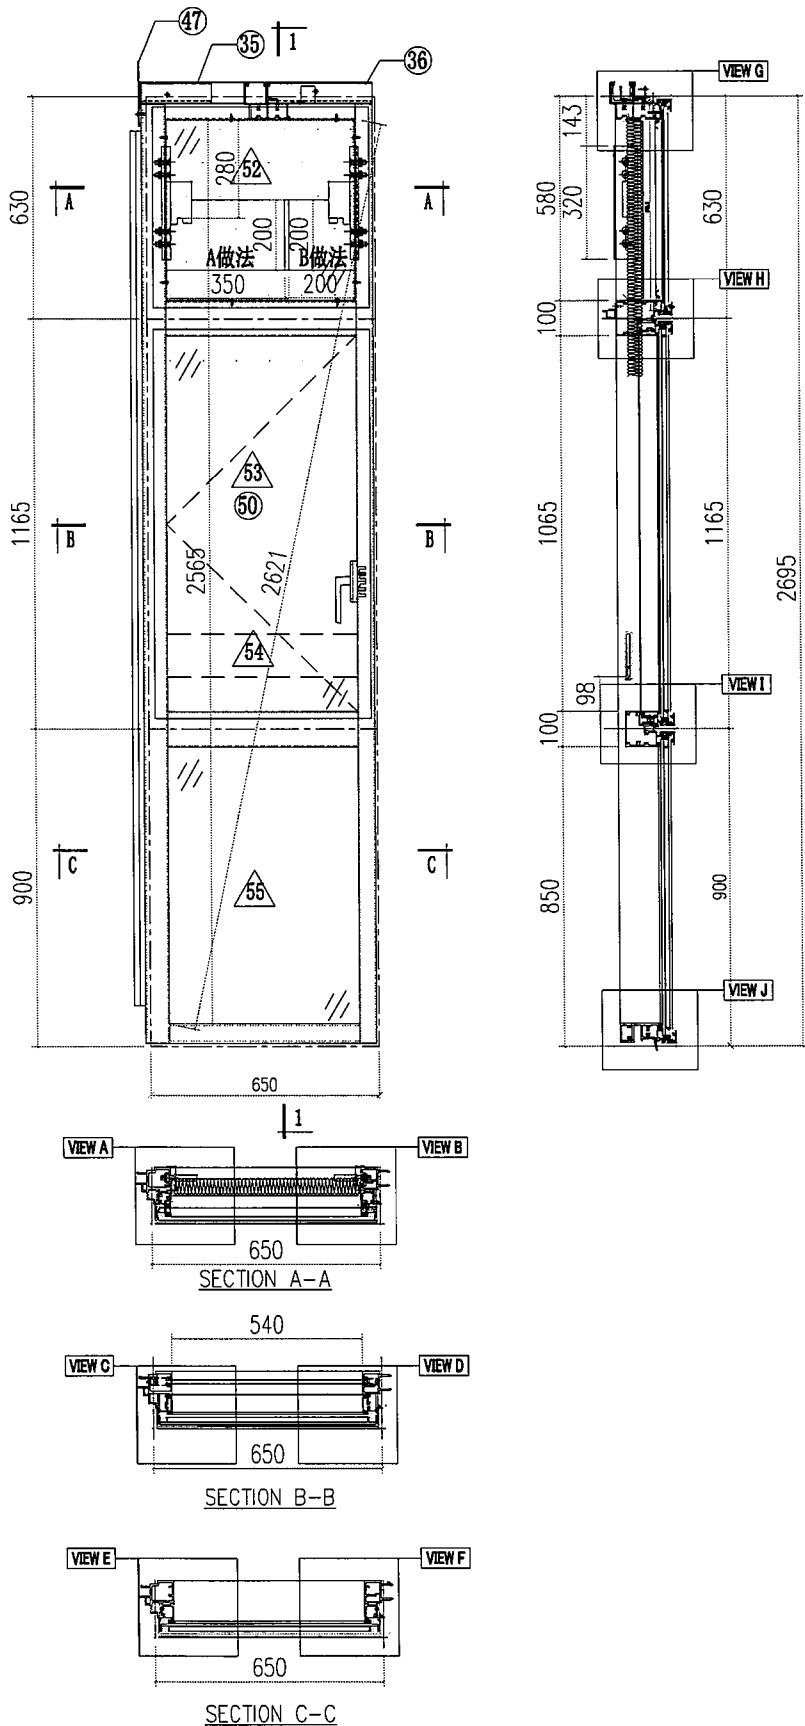

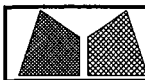
 美特鋁質有限公司 MIDI Aluminium Fabricator Ltd.			工程號 J856 地盘 天榮站	類別 制圖 李傳鵬	物料號 M1 圖號 CW-T101
修改 日期	採用工廠 材料顏色 - UCT542919XL-3	地盘 ✓ 材料 -	图纸名称 单元组装图 復核 練松文 批准 林仁安	2022-11-26 2022-11-27 2022-11-28	數量 - 單件重量 - (KG)

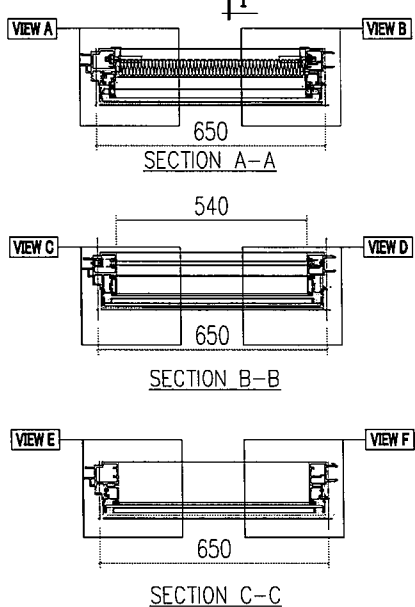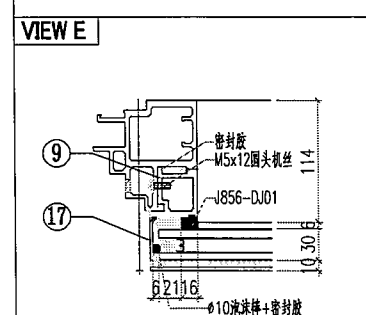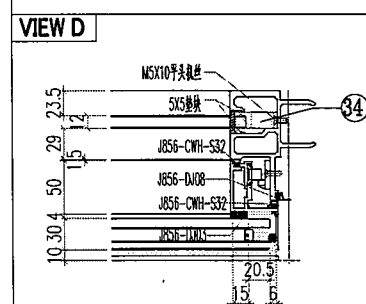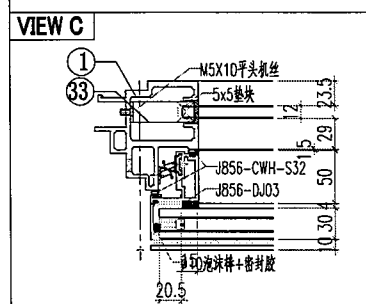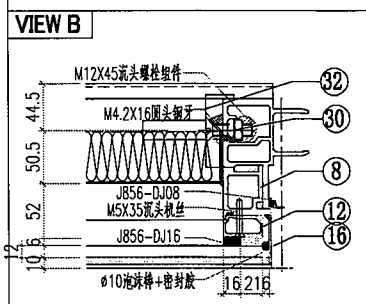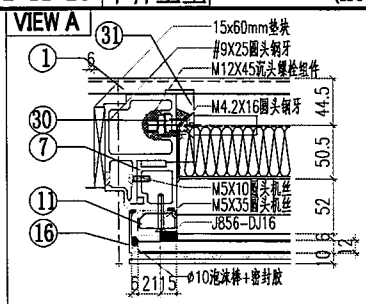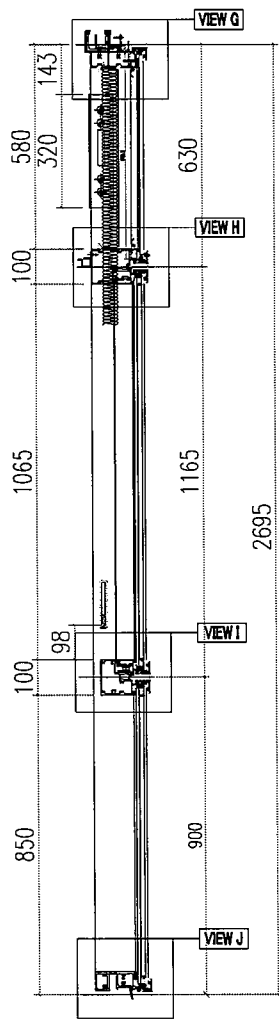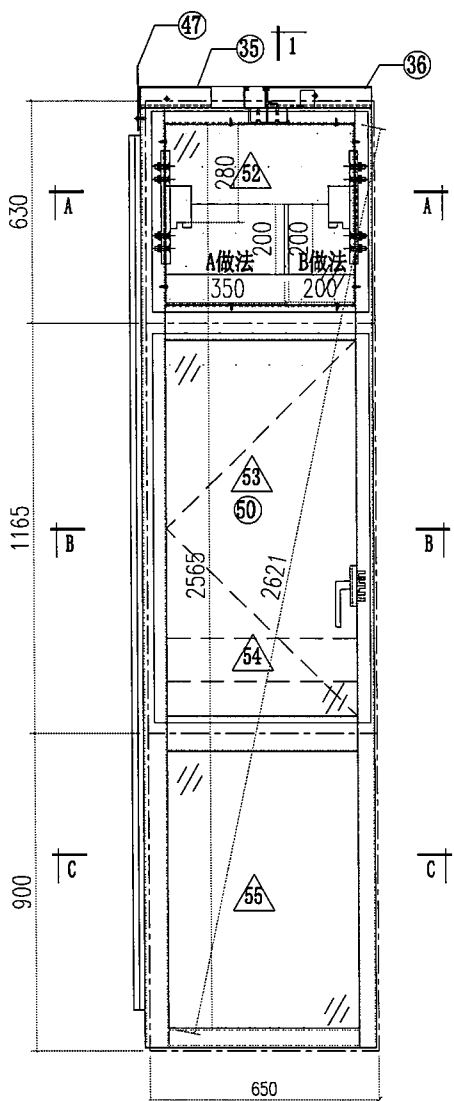


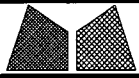
 美特鋁質有限公司 MIDI Aluminium Fabricator Ltd.			工程號 J856 地盘 天榮站	類別 制圖 李傳騰 復核 練松文 批准 林仁安	物料號 M1 圖號 CW-T103 數量 - 單件重量 - (KG)
修改日期 採用工廠 材料顏色 - UCT542919XL-3	地盤 ✓ 图纸名称 单元组装图 材料 -				

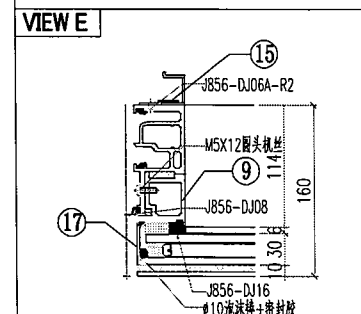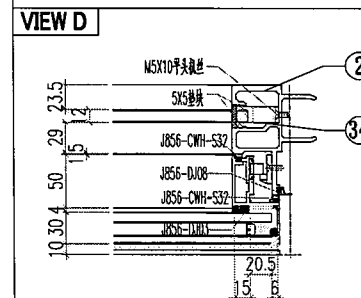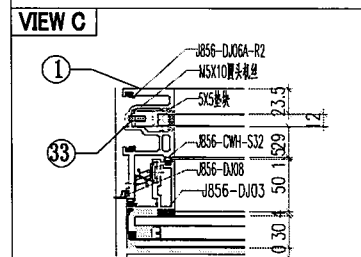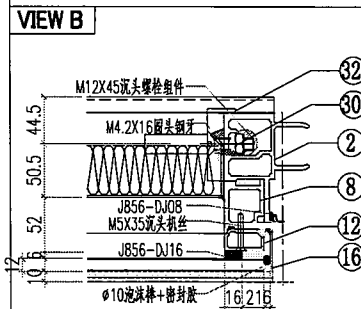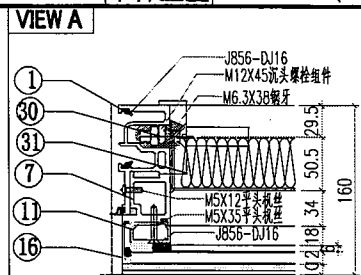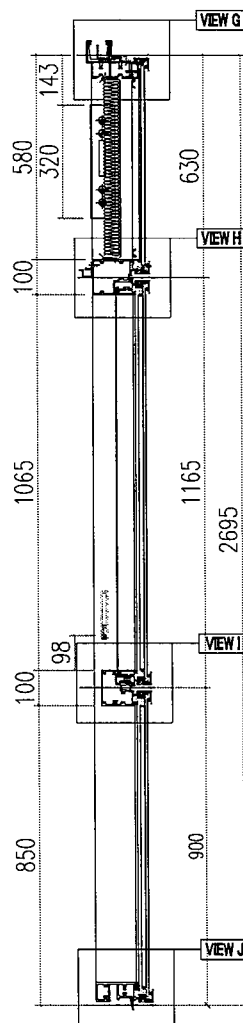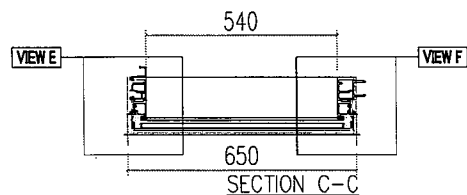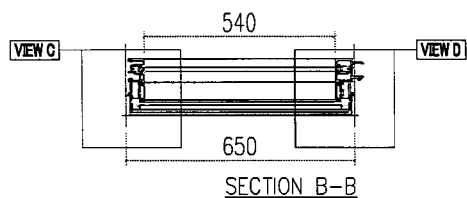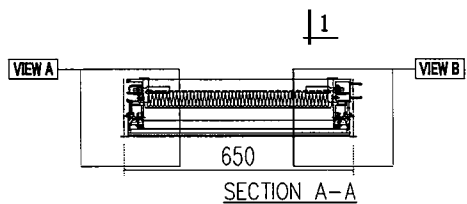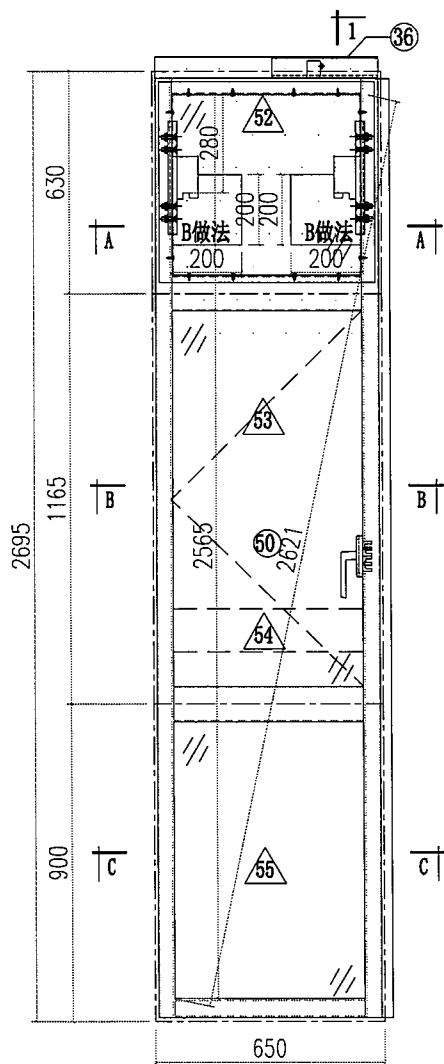







 美特鋁質有限公司 MIDI Aluminium Fabricator Ltd.				工程號	J856	類別		物料號	M1			
				地盘	天榮站	制圖	李傳鵬	2022-11-26	圖號	CW-T104		
修改			採用工廠	地盘	✓	图纸名称	单元组装图	復核	練松文	2022-11-27	數量	-
日期			材料颜色	- UCT542919XL-3		材料	-	批准	林仁安	2022-11-28	單件重量	- (KG)

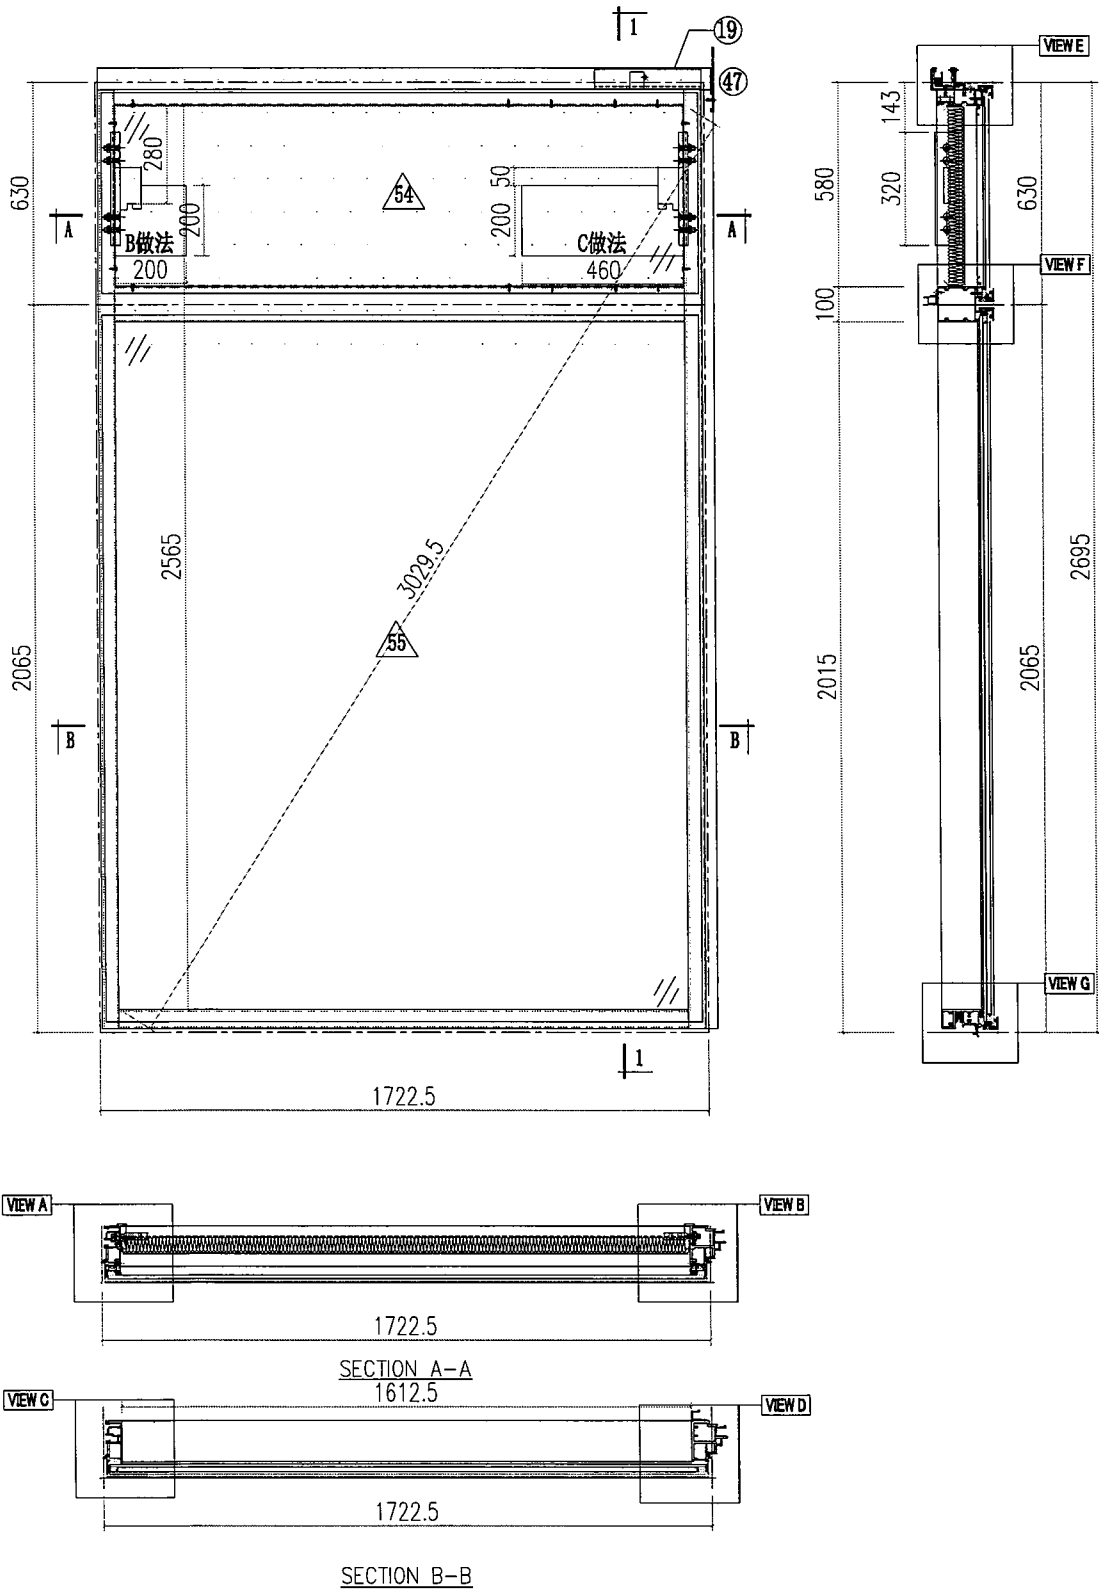


 美特鋁質有限公司 MIDI Aluminium Fabricator Ltd.				工程號	J856	類別		物料號	M1			
				地盘	天榮站	制圖	李傳鵬	2022-11-26	圖號	CW-T106		
修改				採用工廠	地盘 ✓	图纸名称	单元组装图	復核	練松文	2022-11-27	數量	-
日期				材料颜色	- UCT542919XL-3	材料	-	批准	林仁安	2022-11-28	單件重量	- (KG)

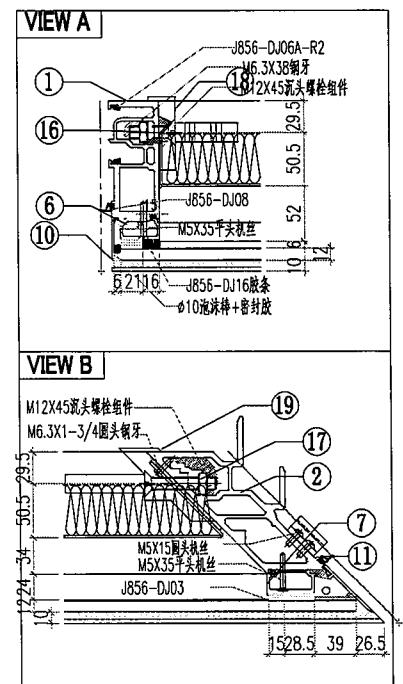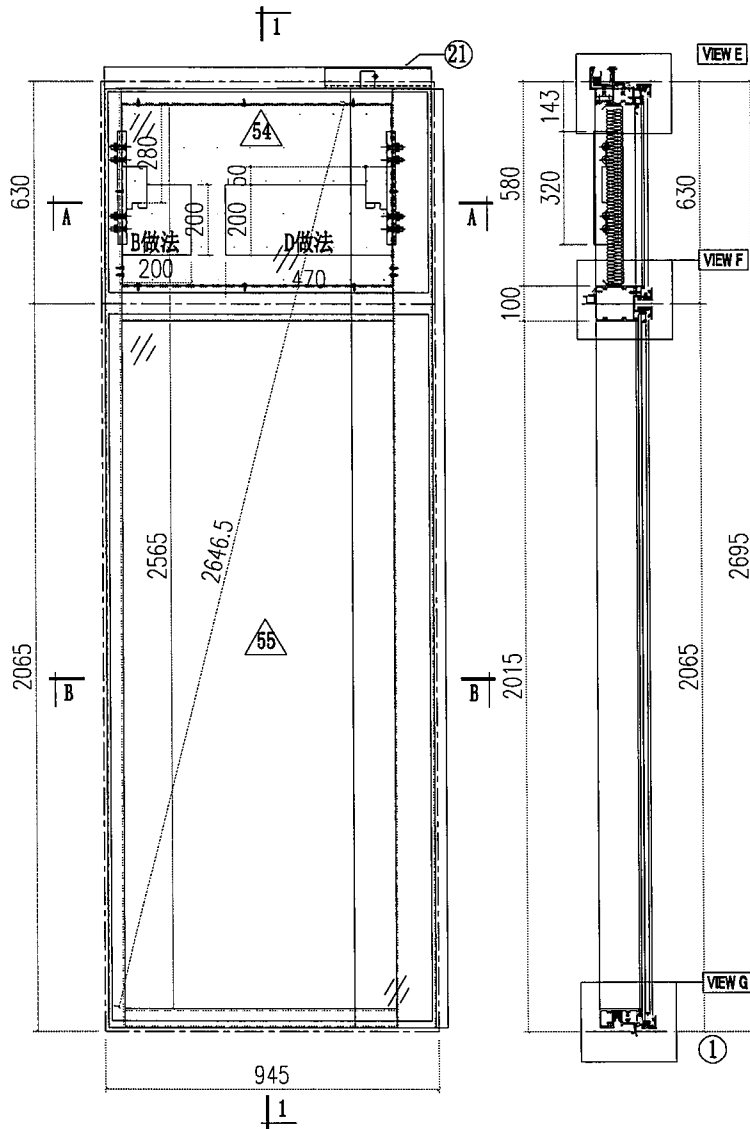


 美特鋁質有限公司 MIDI Aluminium Fabricator Ltd.						工程號	J856	類別		物料號	M1		
						地盘	天榮站	制圖	李傳鵬	2022-11-26	圖號	CW-T107	
修改	A	B	C	採用工廠	地盤	✓	图纸名称	单元组装图	復核	練松文	2022-11-27	數量	-
日期	12.09	12.12	12.21	材料顏色	--UCT542919XL-3		材料	-	批准	林仁安	2022-11-28	單件重量	- (KG)

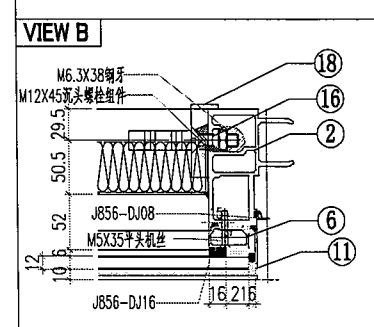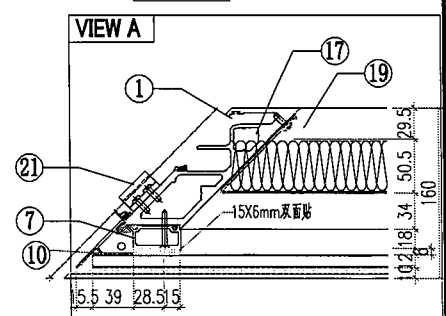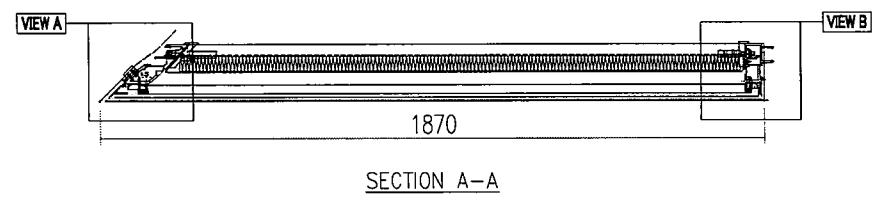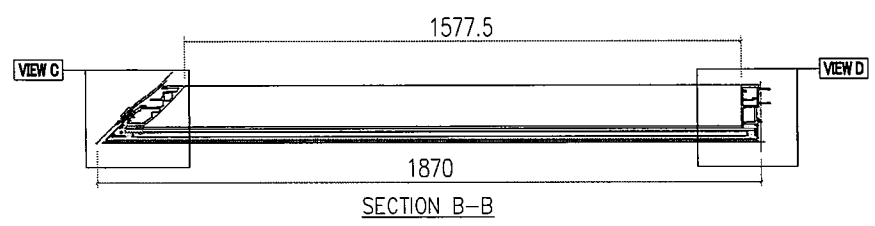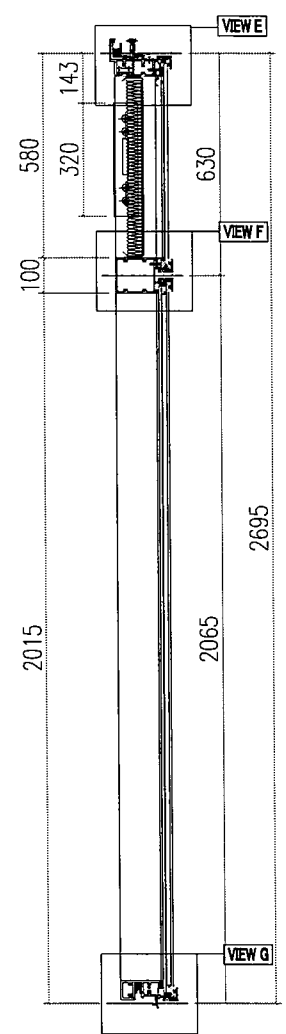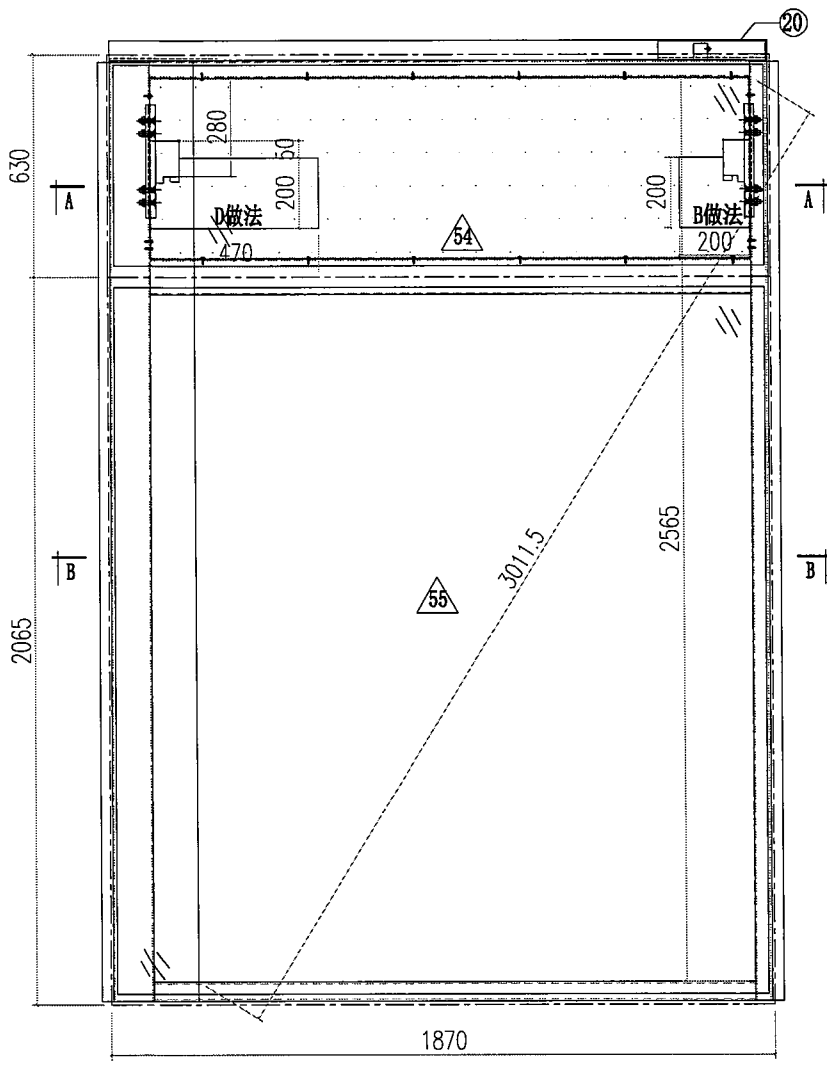


 美特鋁質有限公司 MIDI Aluminium Fabricator Ltd.				工程號	J856	類別		物料號	M1			
				地盘	天榮站	制圖	李傳鵬	2022-11-26	圖號	CW-T109P		
修改			採用工廠	地盤	✓	图纸名称	单元组装图	復核	練松文	2022-11-27	數量	-
日期			材料颜色	- UCT542919XL-3		材料	-	批准	林仁安	2022-11-28	單件重量	- (KG)

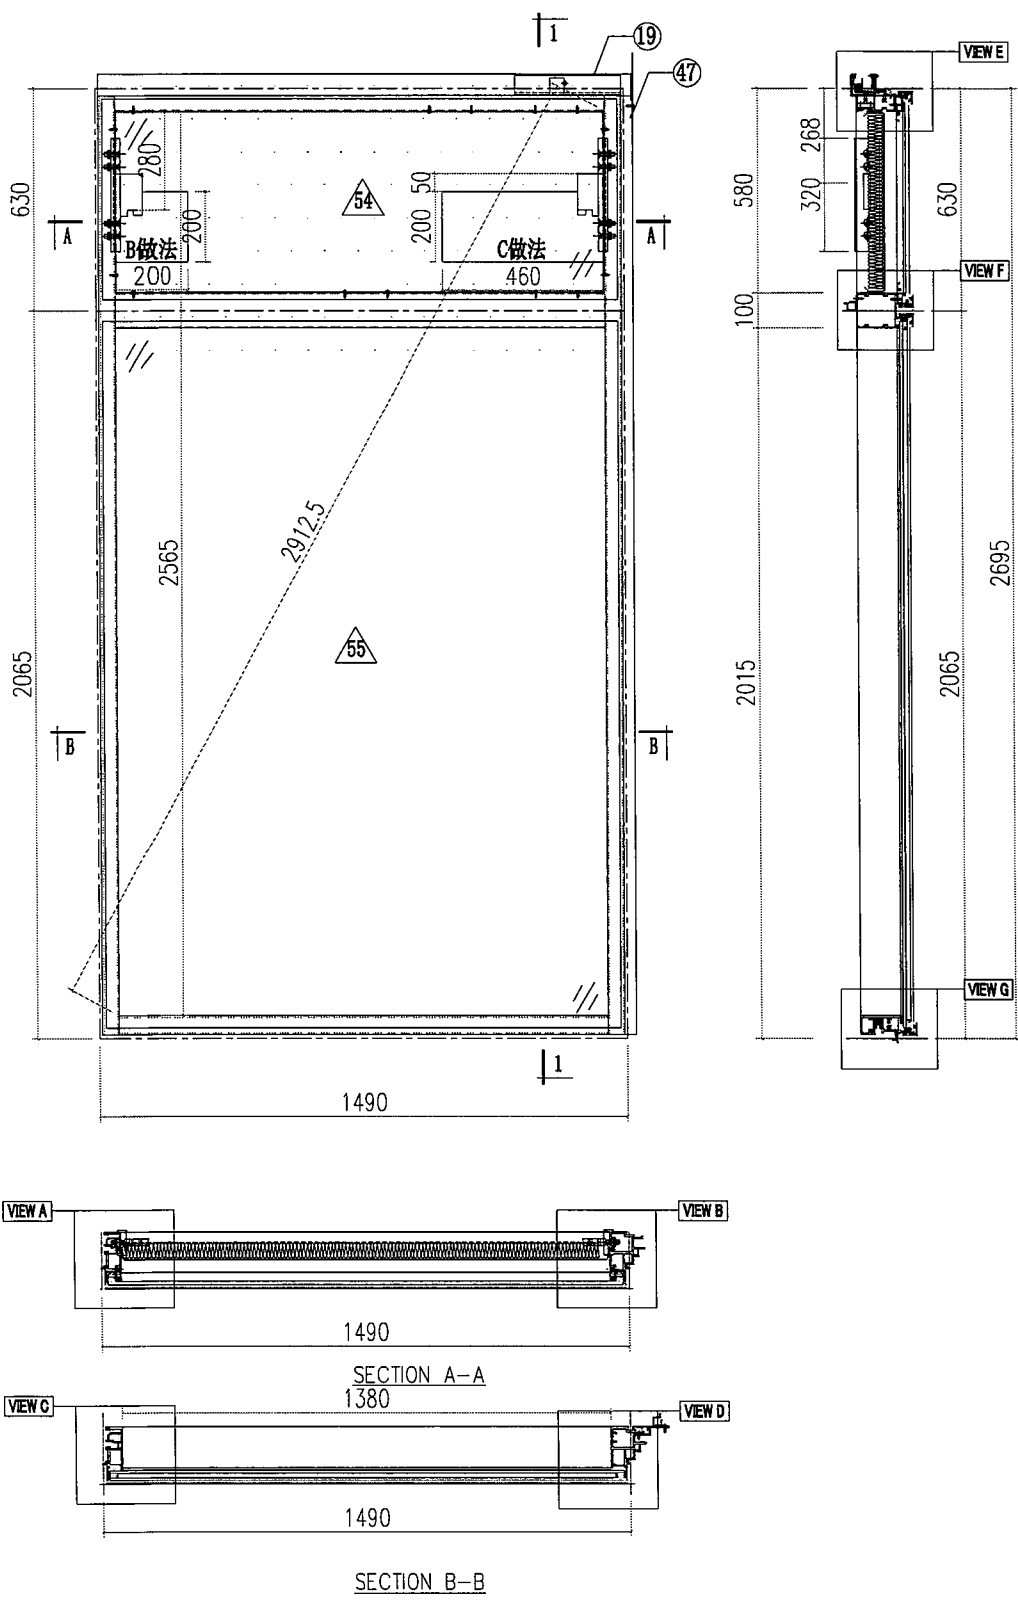









 美特鋁質有限公司 MIDI Aluminium Fabricator Ltd.				工程號	J856	類別		物料號	M1			
				地盘	天榮站	制圖	李傳鵬	2022-11-26	圖號	CW-T110		
修改			採用工廠	地盘	✓	图纸名称	单元组装图	復核	練松文	2022-11-27	數量	-
日期			材料颜色	- UCT542919XL-3		材料	-	批准	林仁安	2022-11-28	單件重量	- (KG)

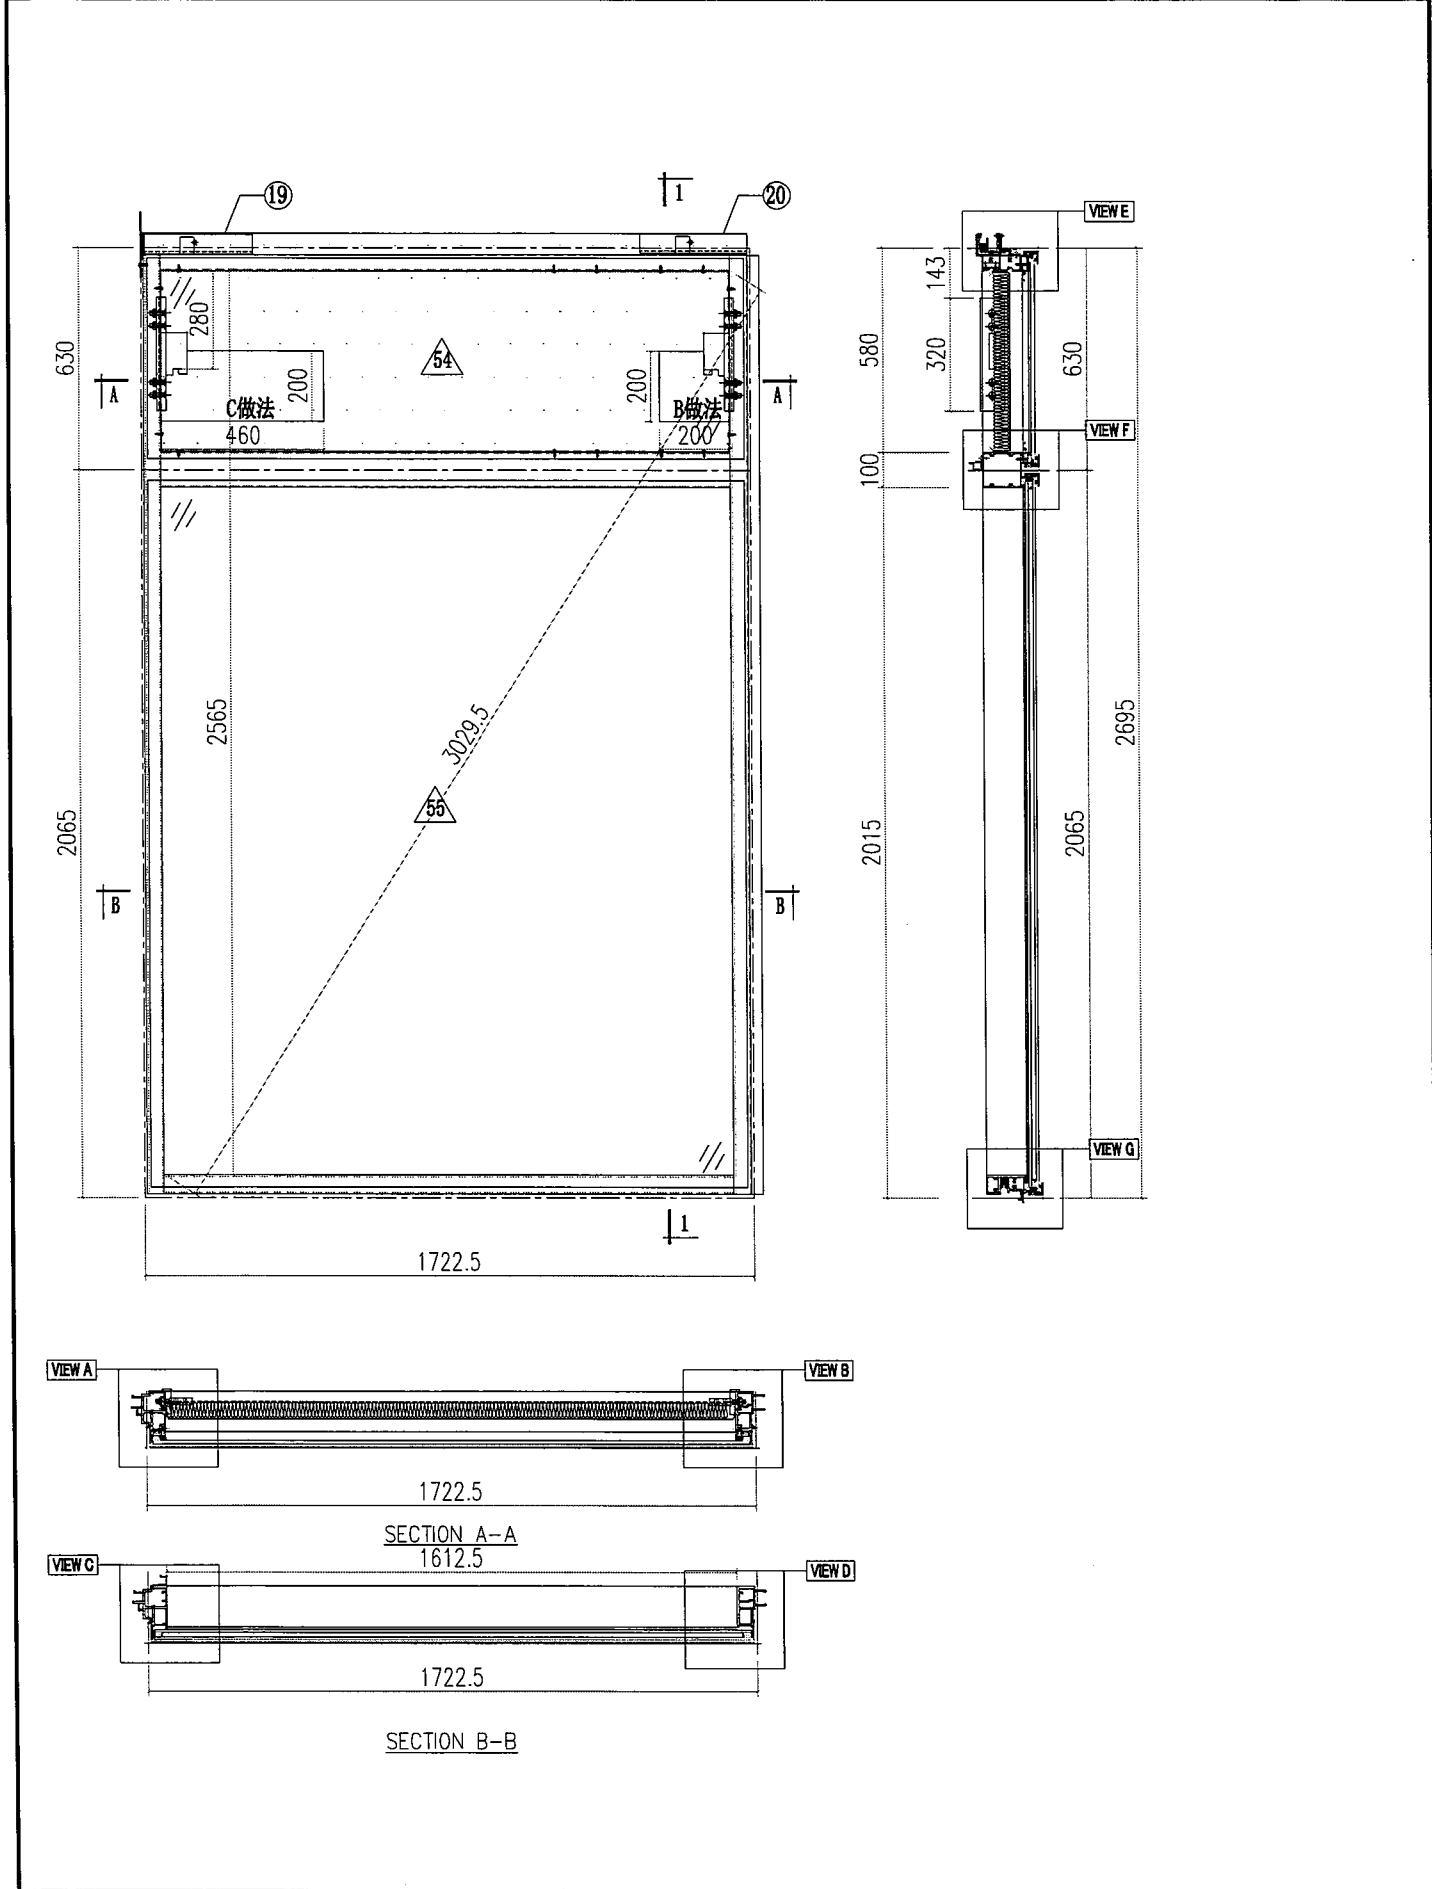


 美特鋁質有限公司 MIDI Aluminium Fabricator Ltd.				工程號	J856	類別		物料號	M1			
				地盘	天榮站	制圖	李傳鵬	2022-11-26	圖號	CW-T113		
修改			採用工廠	地盘	✓	图纸名称	单元组装图	復核	練松文	2022-11-27	數量	-
日期			材料颜色	- UCT542919XL-3		材料	-	批准	林仁安	2022-11-28	單件重量	- (KG)

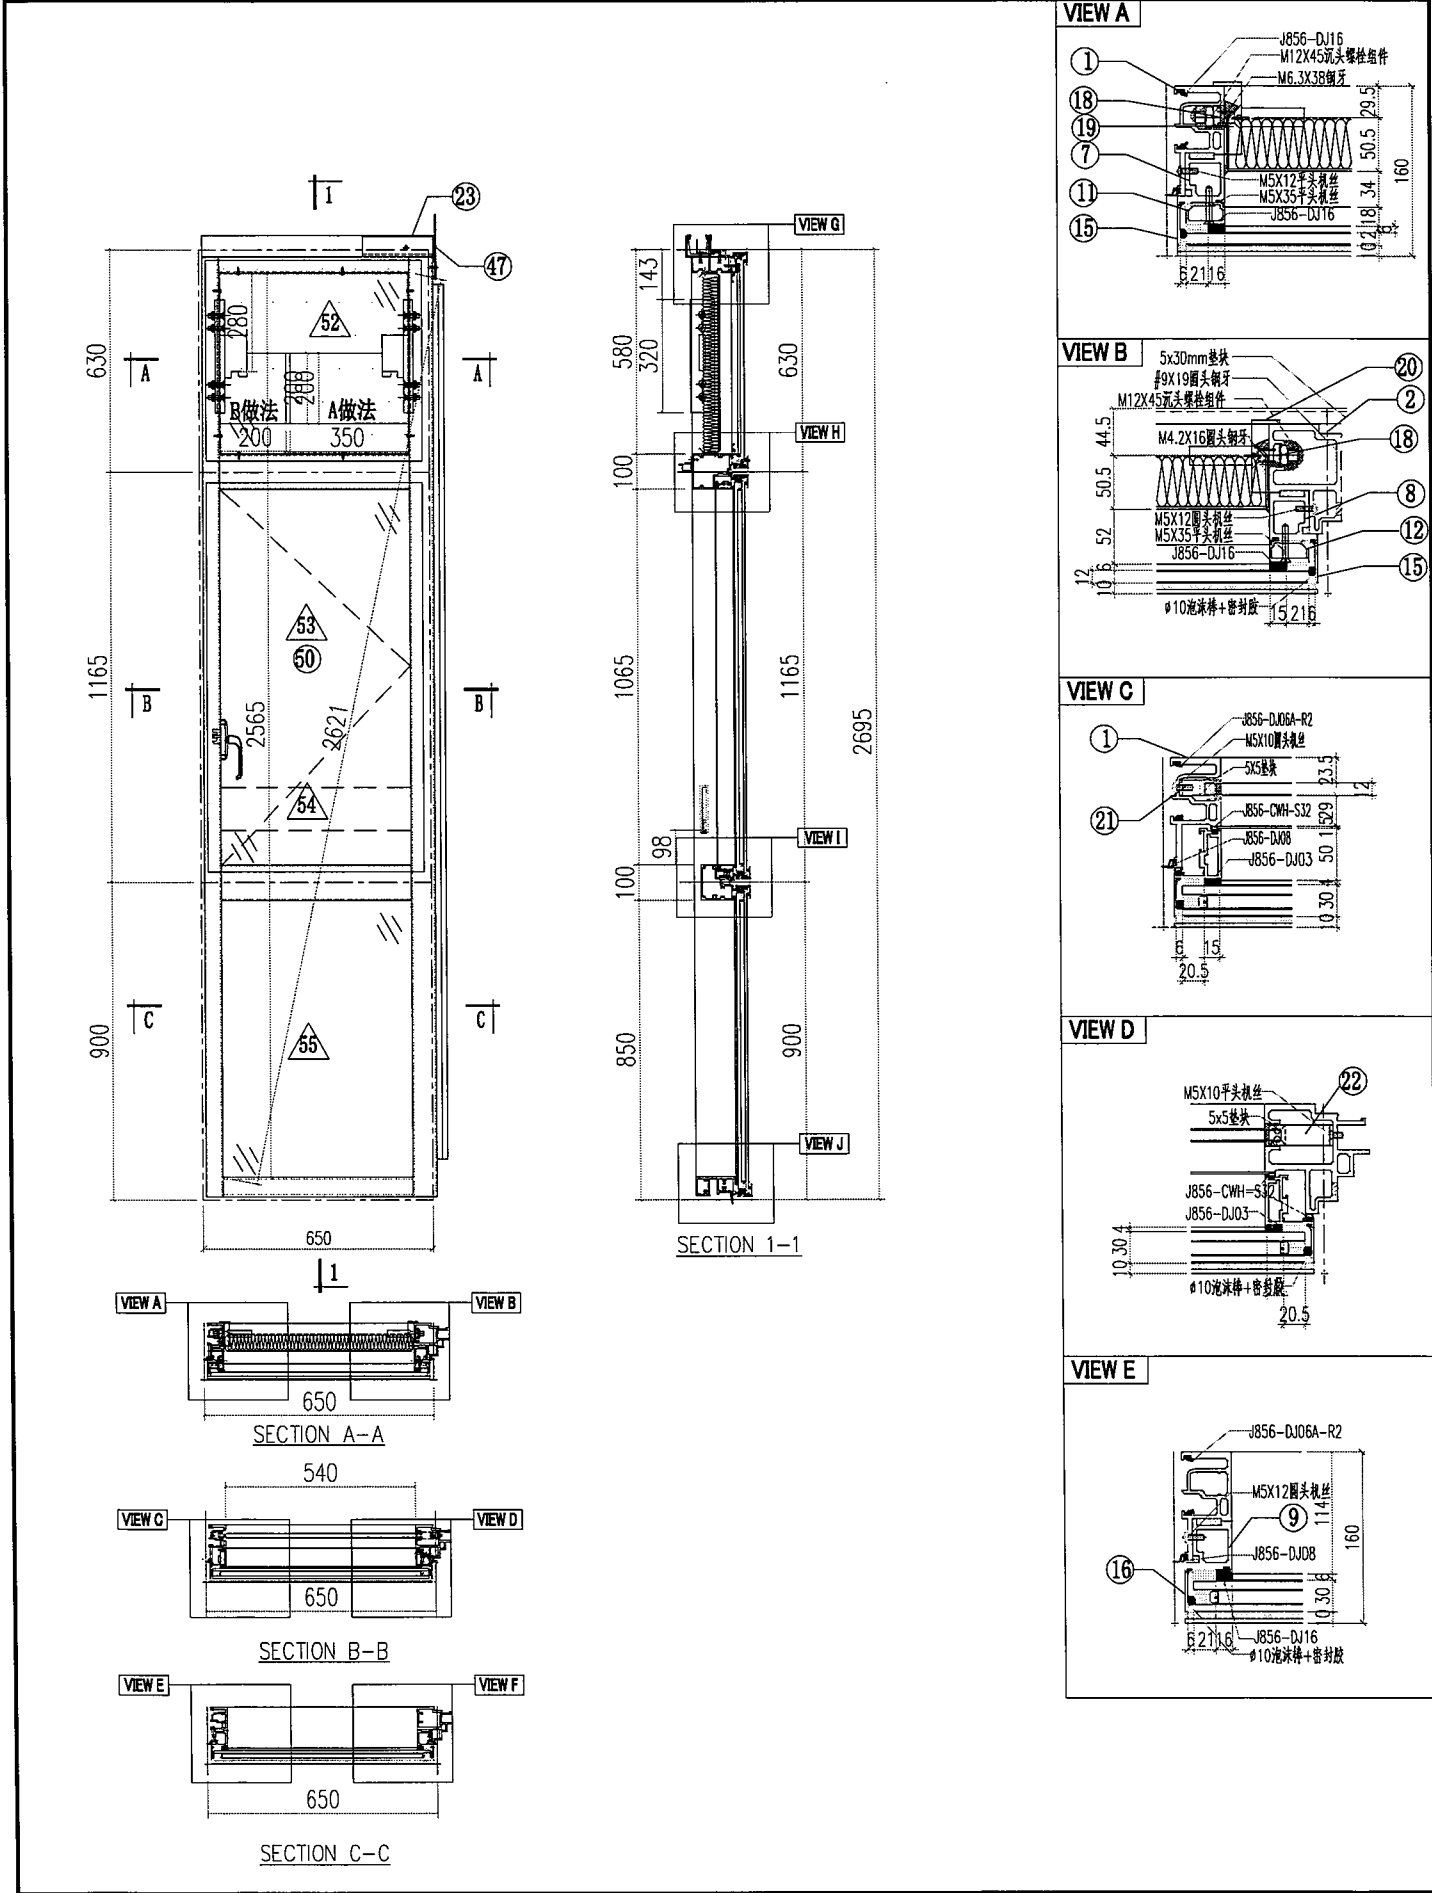









 美特鋁質有限公司 MIDI Aluminium Fabricator Ltd.				工程號	J856	類別		物料號	M1					
				地盘	天榮站	制圖	李傳鵬	2022-11-26	圖號	CW-T201				
修改				採用工廠		地盤	✓	图纸名称	单元组装图	復核	練松文	2022-11-27	數量	-
日期				材料颜色	- UCT542919XL-3	材料	-	批准	林仁安	2022-11-28	單件重量	-	(KG)	

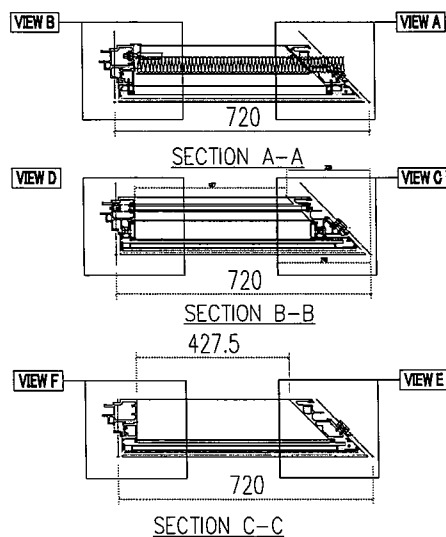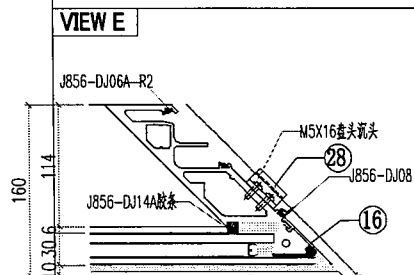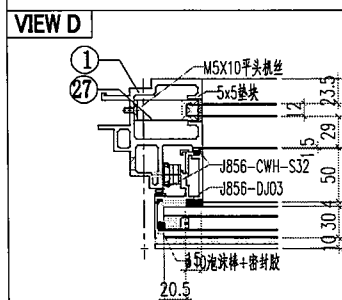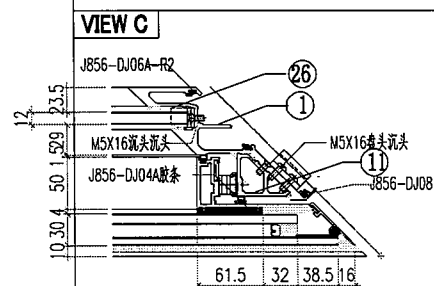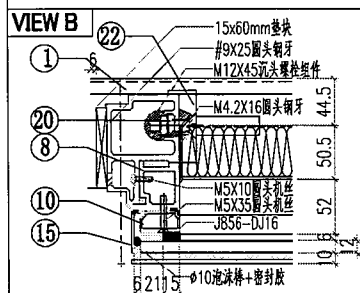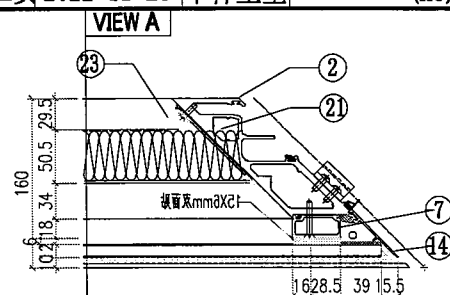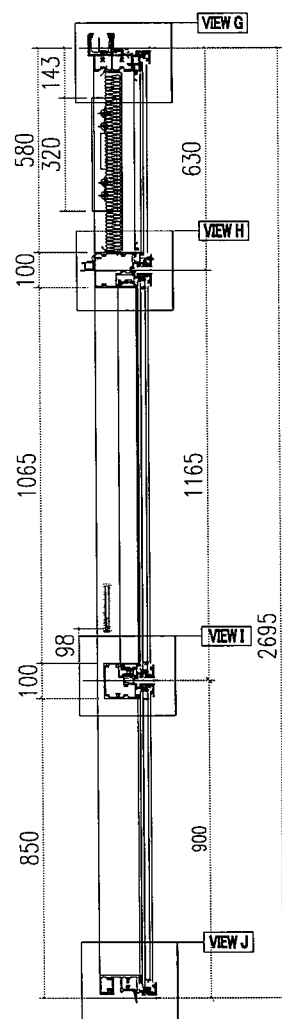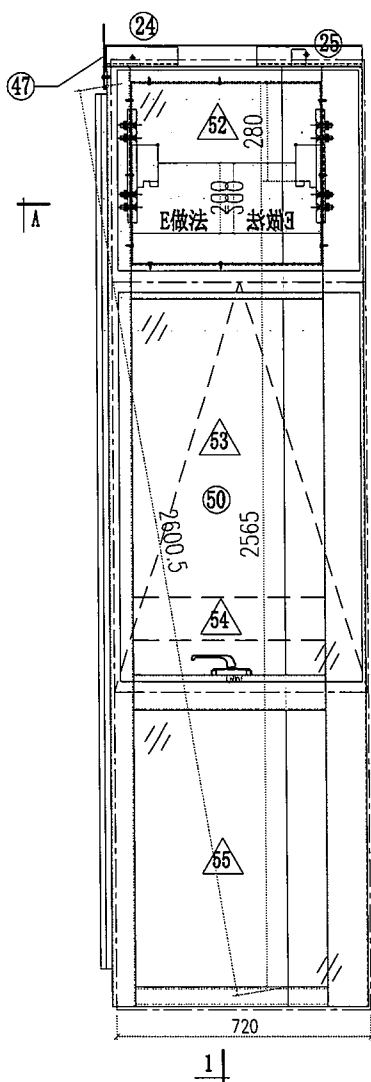








 美特鋁質有限公司 MIDI Aluminium Fabricator Ltd.				工程號	J856	類別		物料號	M1			
				地盘	天榮站	制圖	李傳鵬	2022-11-26	圖號	CW-T204A		
修改			採用工廠	地盘	✓	图纸名称	单元组装图	復核	練松文	2022-11-27	數量	-
日期			材料颜色	- UCT542919XL-3		材料	-	批准	林仁安	2022-11-28	單件重量	- (KG)

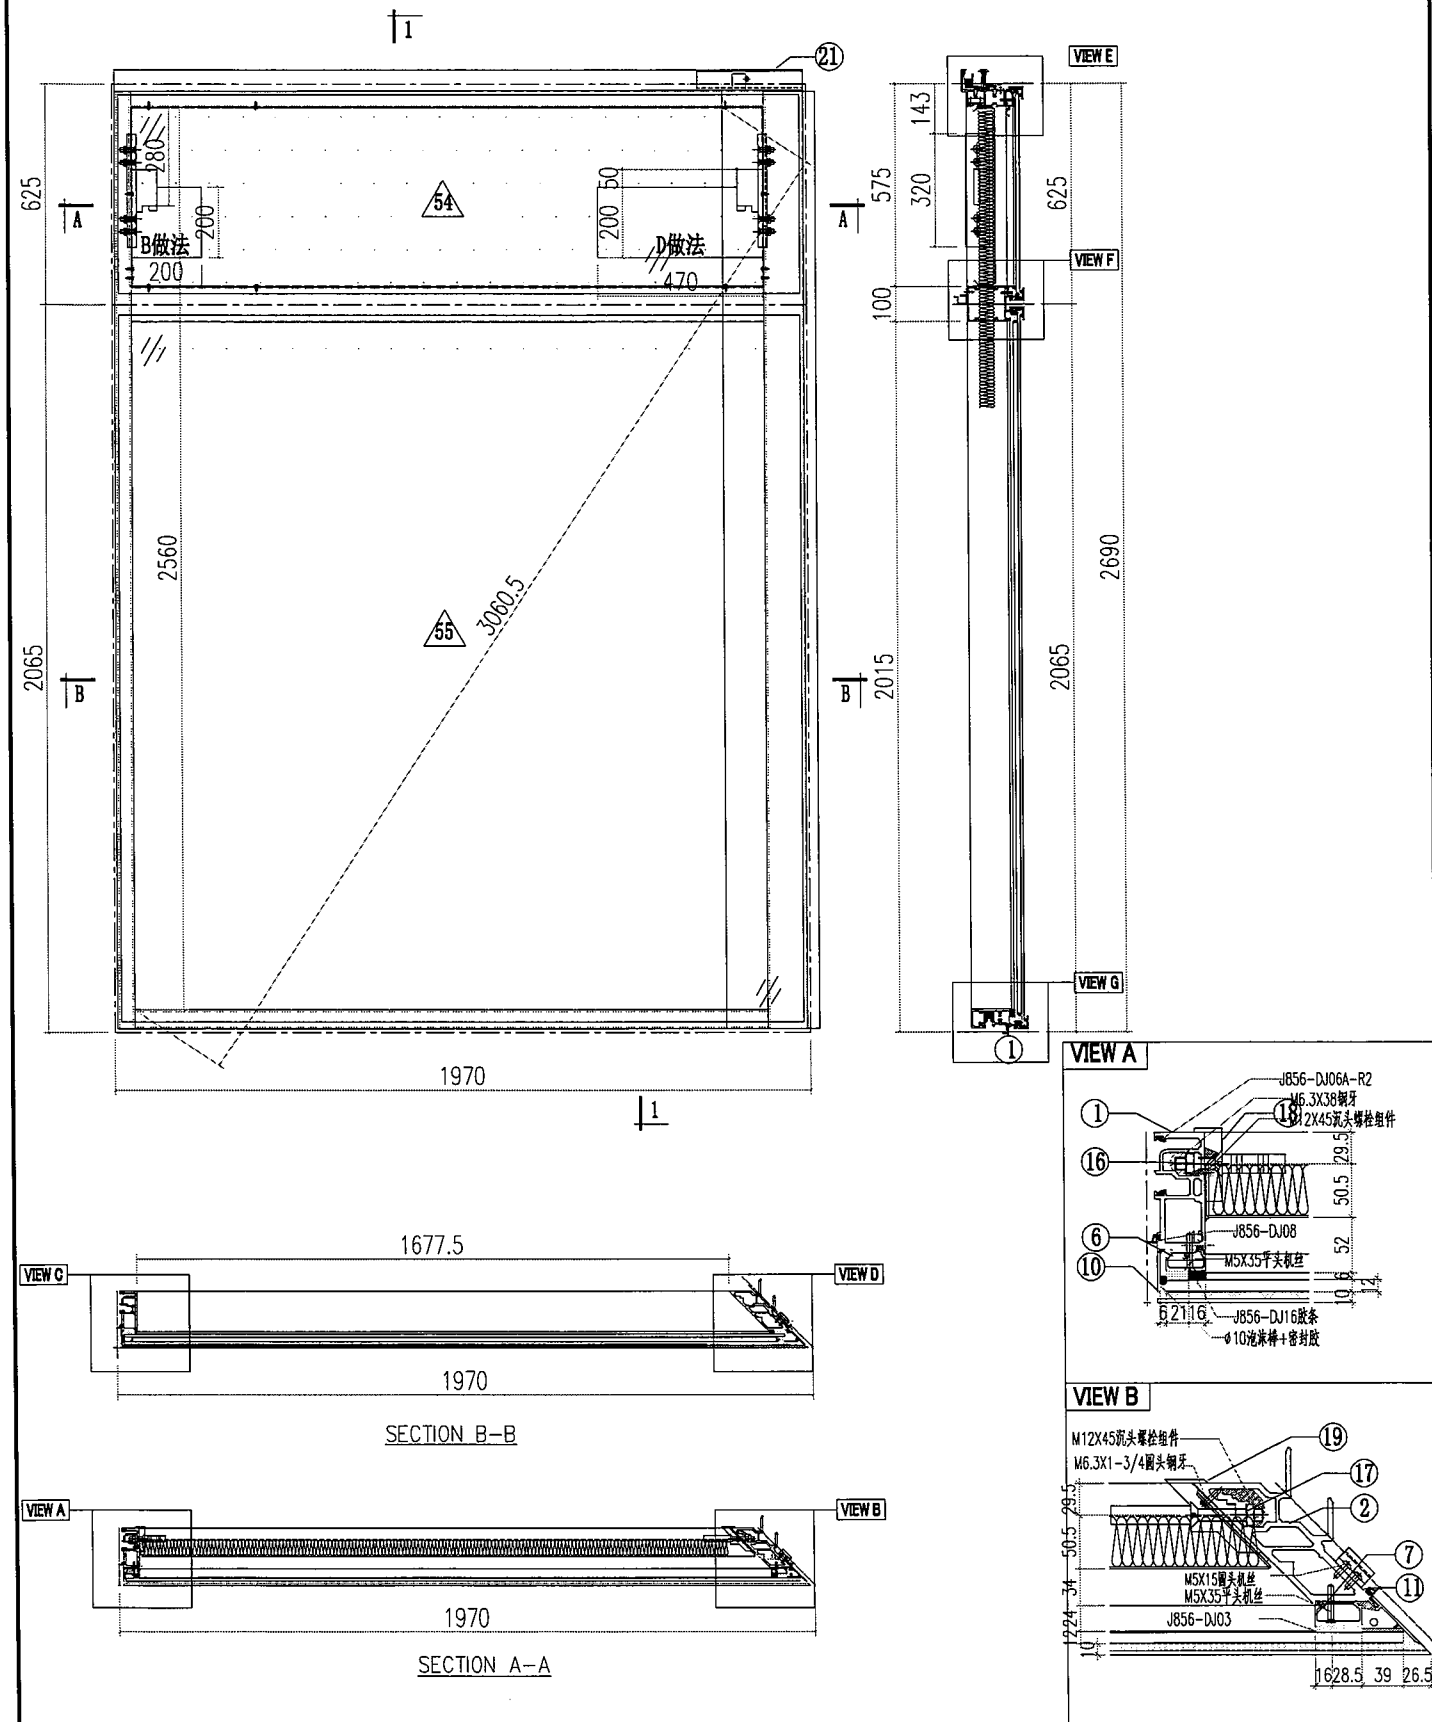



 美特鋁質有限公司 MIDI Aluminium Fabricator Ltd.				工程號	J856	類別		物料號	M1			
				地盘	天榮站	制圖	李傳鵬	2022-11-26	圖號	CW-T205A		
修改			採用工廠	地盘	✓	图纸名称	单元组装图	復核	練松文	2022-11-27	數量	-
日期			材料颜色	- UCT542919XL-3		材料	-	批准	林仁安	2022-11-28	單件重量	- (KG)

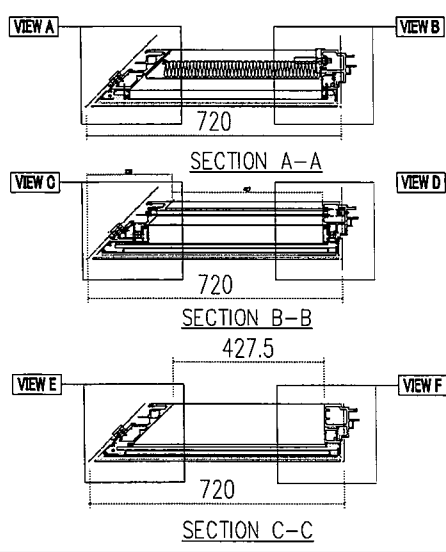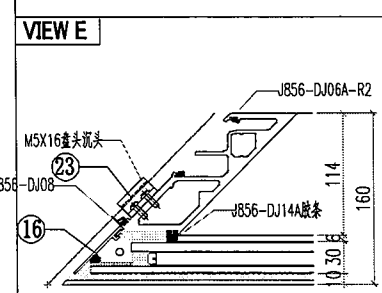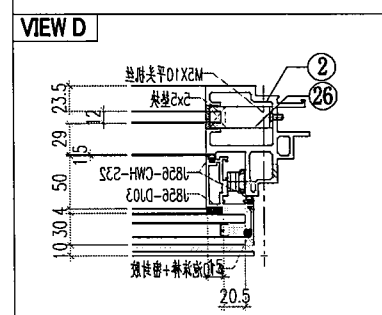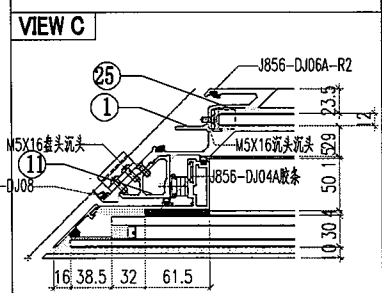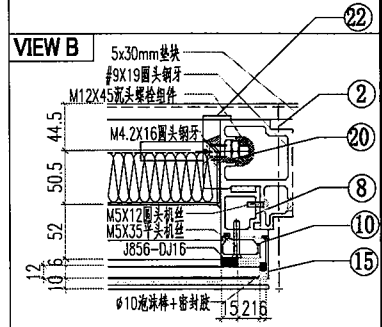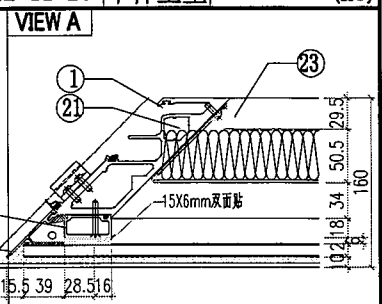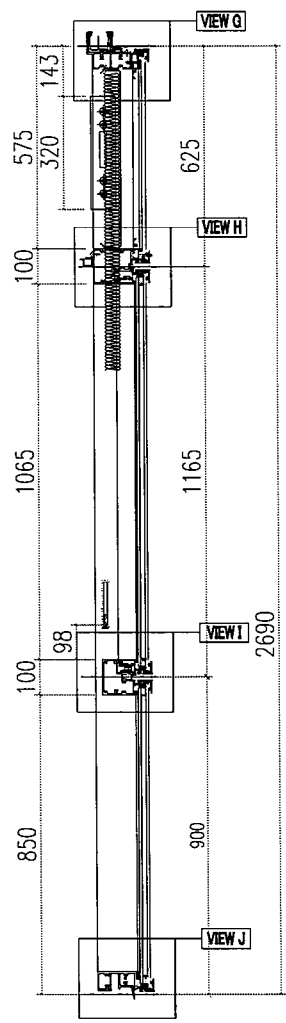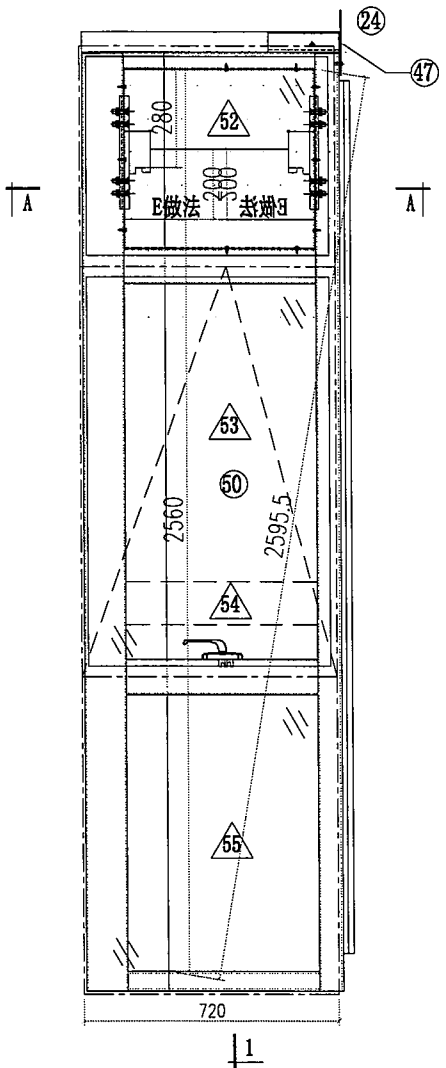









 美特铝质有限公司 MIDI Aluminium Fabricator Ltd.			工程號 J856 地盘 天榮站	類別 制圖 李傳鵬 2022-11-26 復核 練松文 2022-11-27 批准 林仁安 2022-11-28	物料號 M1 圖號 CW-T301 數量 - 單件重量 - (KG)
修改 日期	採用工廠 材料顏色 - UCT542919XL-3	地盤 ✓ 图纸名称 单元组装图 材料 -			

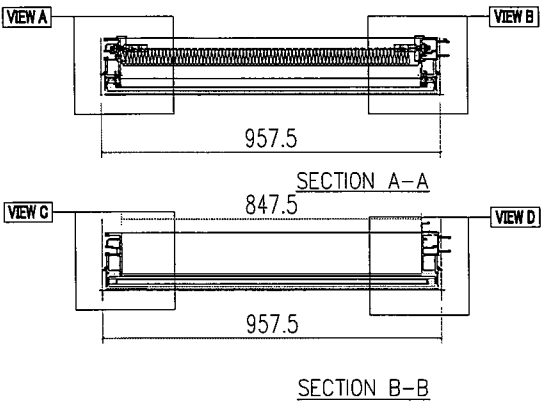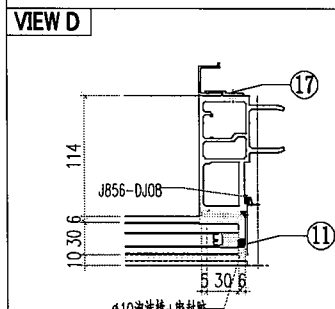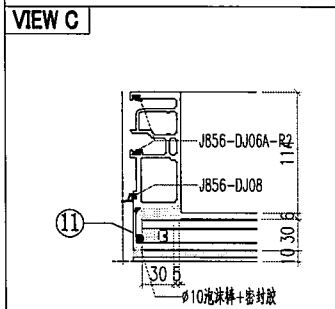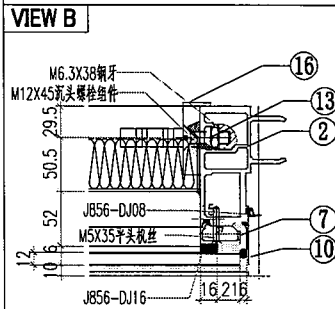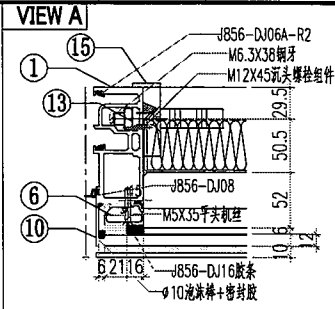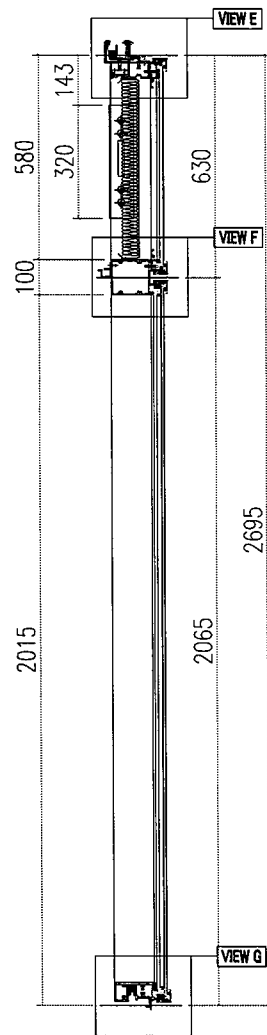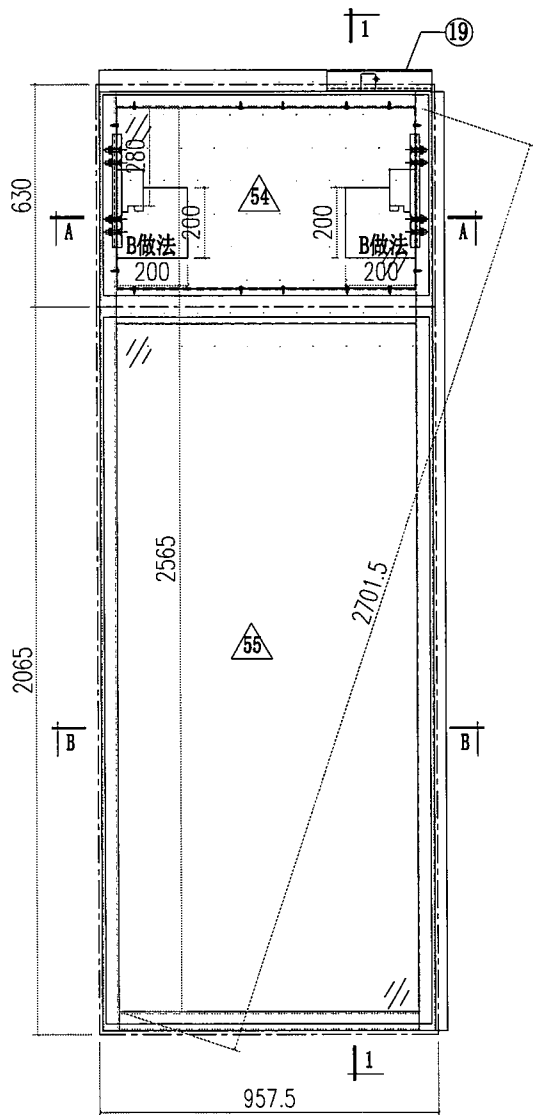



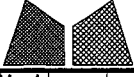
 美特鋁質有限公司 MIDI Aluminium Fabricator Ltd.			工程號 J856 地盤 天榮站	類別 制圖 李傳鵬 復核 練松文 批准 林仁安	物料號 M1 圖號 CW-T302 數量 - 單件重量 - (KG)
修改日期	採用工廠	地盤 ✓	图纸名称 单元组装图 材料 -	2022-11-26 2022-11-27 2022-11-28	
	材料颜色 -UCT542919XL-3				

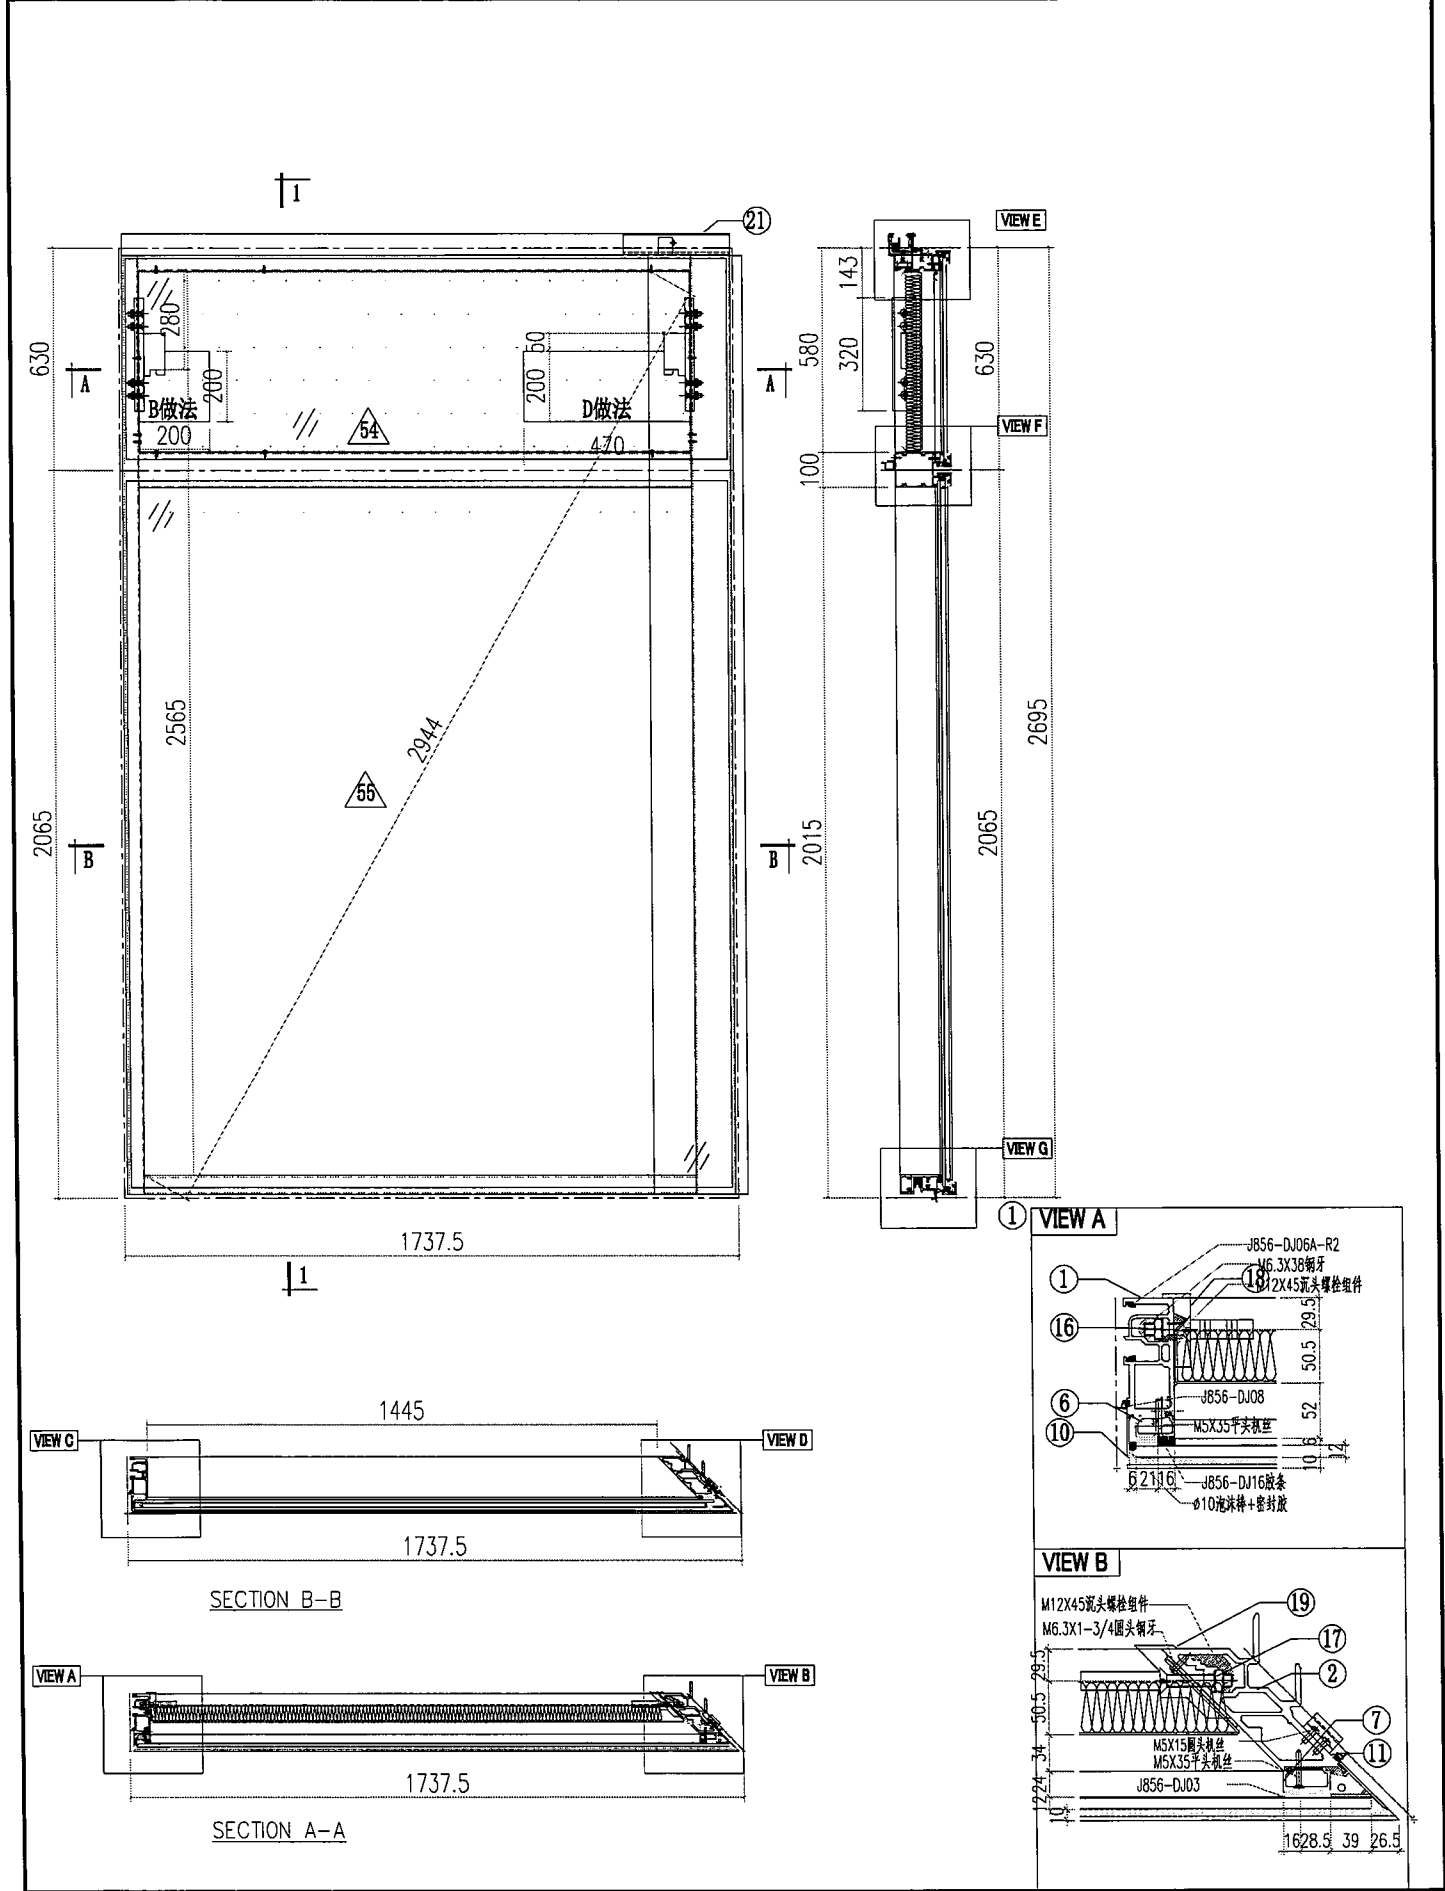


 美特鋁質有限公司 MIDI Aluminium Fabricator Ltd.				工程號	J856	類別		物料號	M1			
				地盘	天榮站	制圖	李傳鵬	2022-11-26	圖號	CW-T304		
修改			採用工廠	地盘	✓	图纸名称	单元组装图	復核	練松文	2022-11-27	數量	-
日期			材料颜色	- UCT542919XL-3		材料	-	批准	林仁安	2022-11-28	單件重量	- (KG)

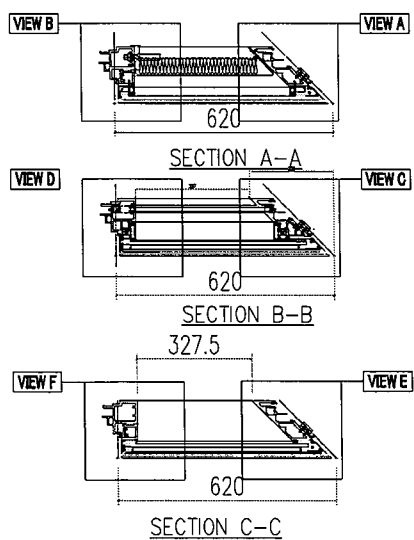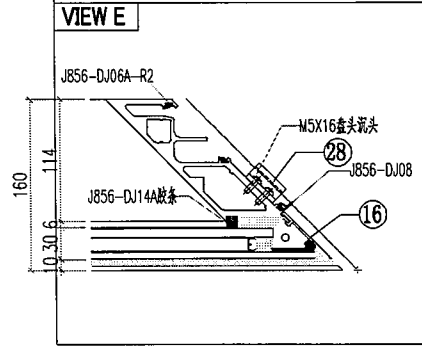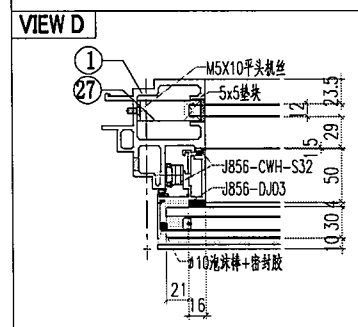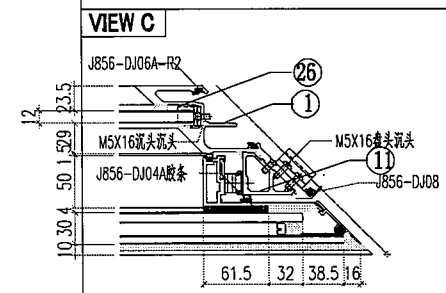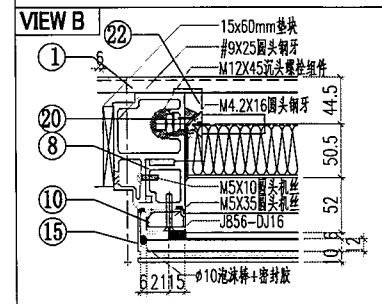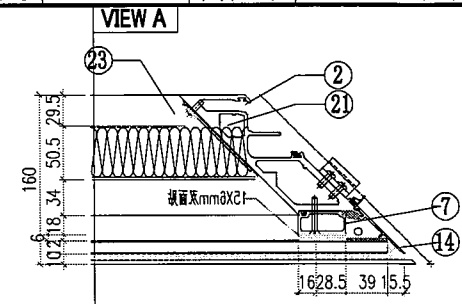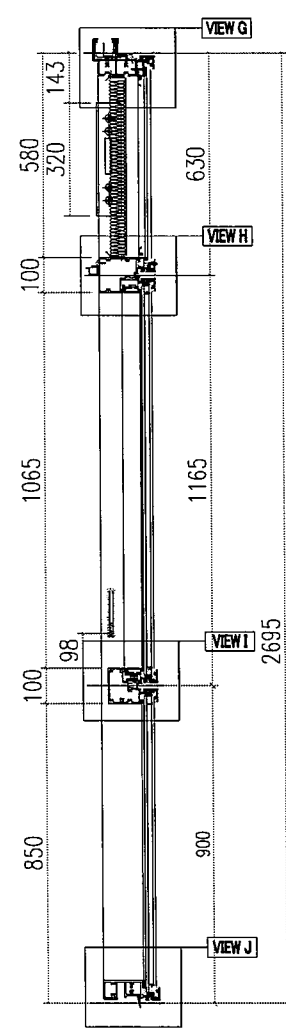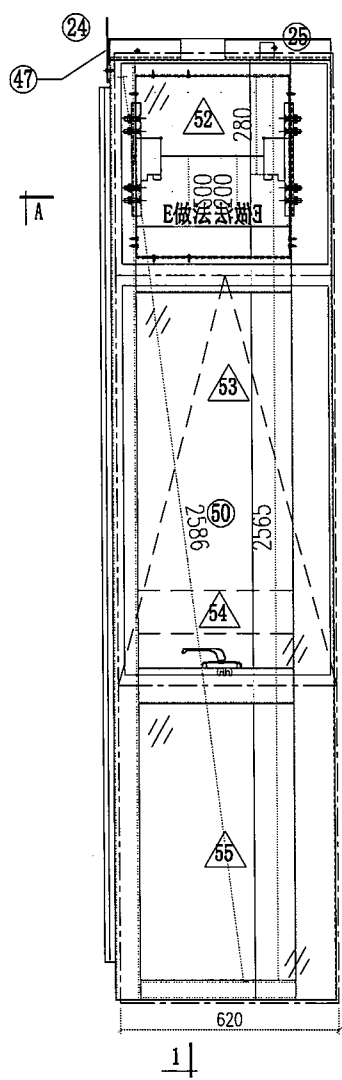

 美特鋁質有限公司 MIDI Aluminium Fabricator Ltd.				工程號	J856	類別		物料號	M1				
				地盘	天榮站	制圖	李傳鵬	2022-11-26	圖號	CW-T307			
修改				採用工廠	地盘	✓	圖紙名稱	单元组装图	復核	練松文	2022-11-27	數量	-
日期				材料顏色	- UCT542919XL-3		材料	-	批准	林仁安	2022-11-28	單件重量	- (KG)
								數量			-		
								單件重量			- (KG)		

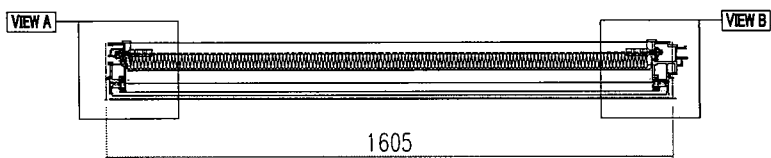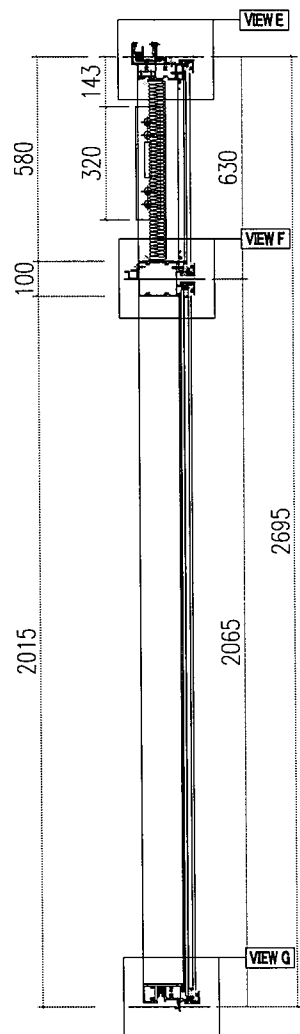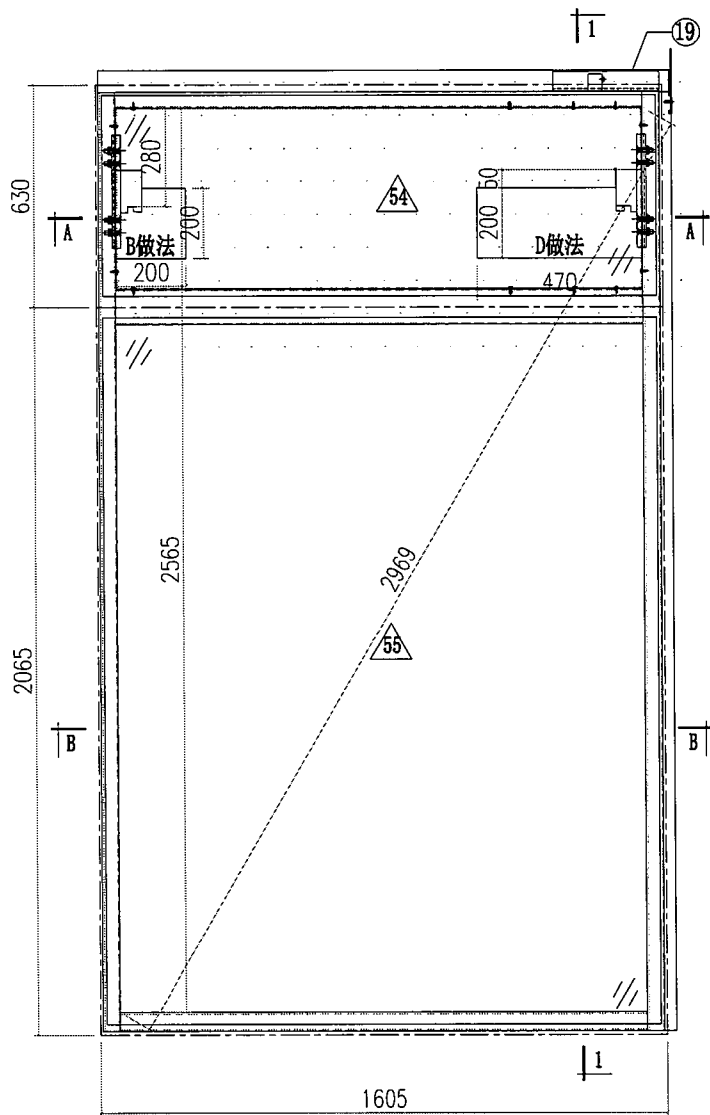



SECTION A-A
1495








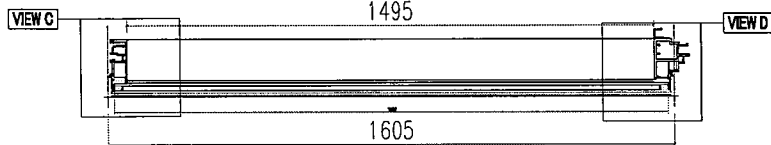



SECTION B-B









 美特鋁質有限公司 MIDI Aluminium Fabricator Ltd.				工程號	J856	類別		物料號	M1			
				地盘	天榮站	制圖	李傳鵬	2022-11-26	圖號	CW-T308		
修改			採用工廠	地盘	✓	图纸名称	单元组装图	復核	練松文	2022-11-27	數量	-
日期			材料颜色	- UCT542919XL-3		材料	-	批准	林仁安	2022-11-28	單件重量	- (KG)

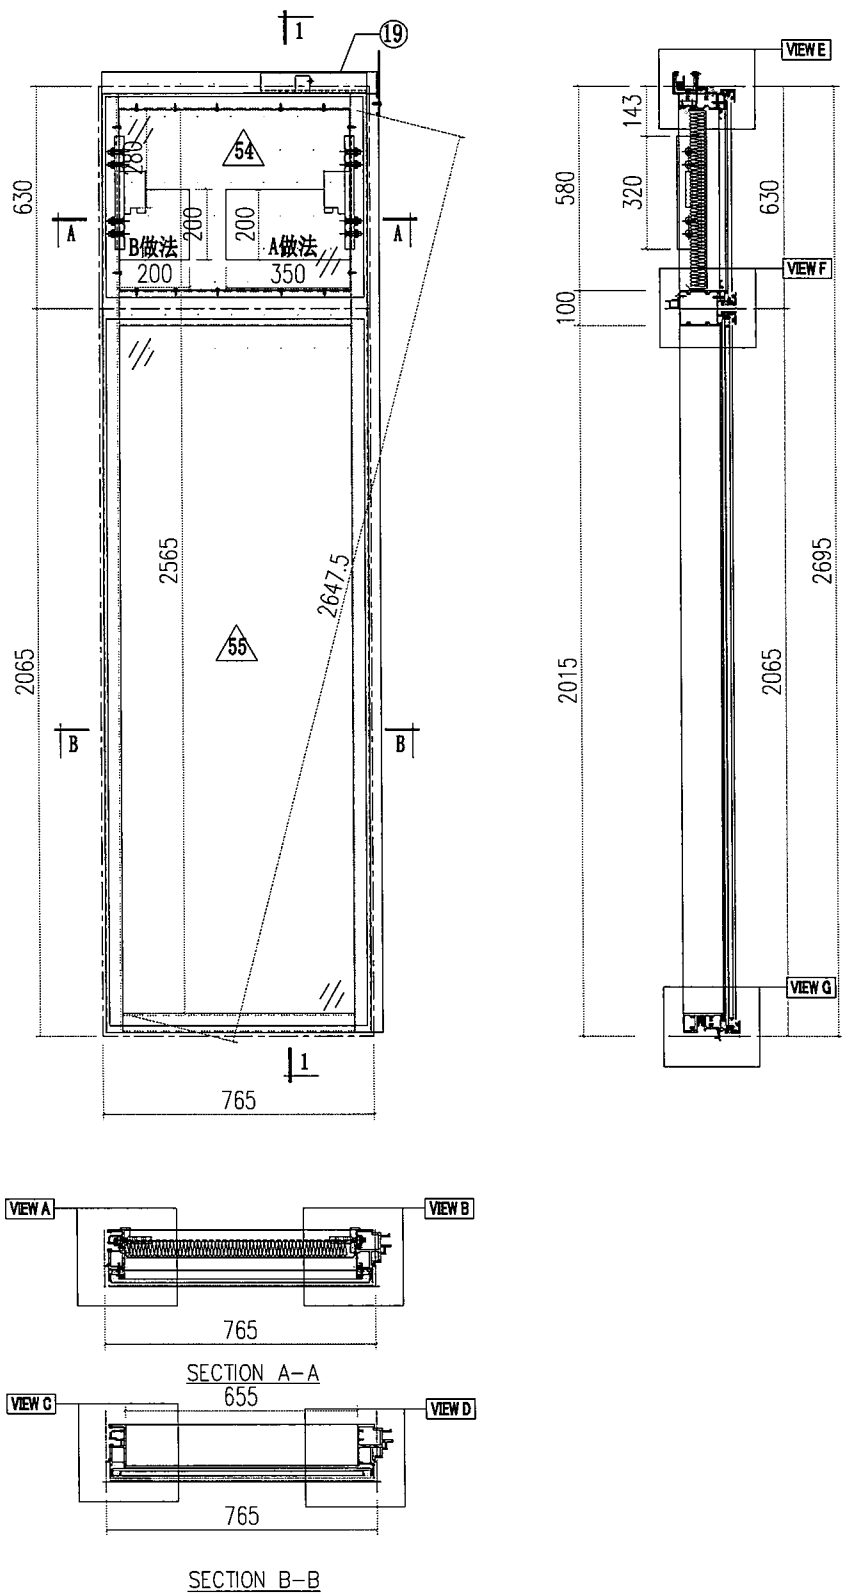


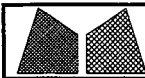
 美特鋁質有限公司 MIDI Aluminium Fabricator Ltd.			工程號 J856 地盘 天榮站 图纸名称 单元组装图 材料 -	類別 制圖 李傳鵬 復核 練松文 批准 林仁安	物料號 M1 2022-11-26 2022-11-27 2022-11-28	圖號 CW-T201B 數量 - 單件重量 - (KG)
修改 日期	採用工廠 材料颜色 -UCT542919XL-3	地盤 ✓				

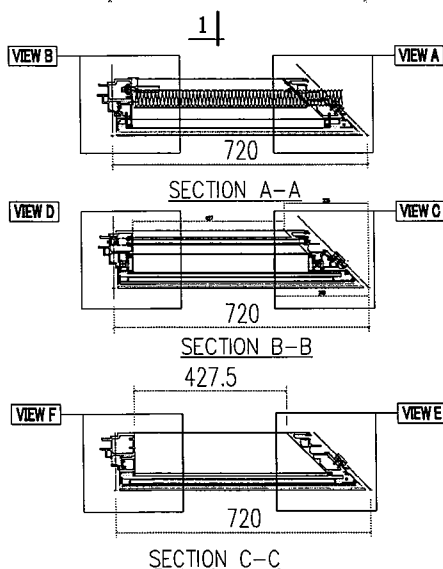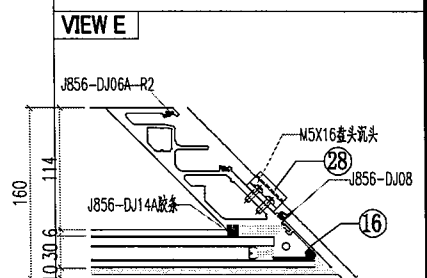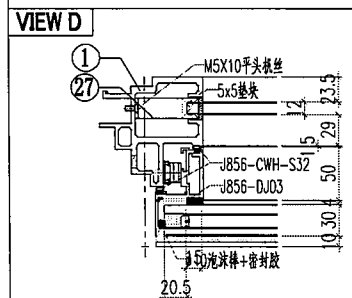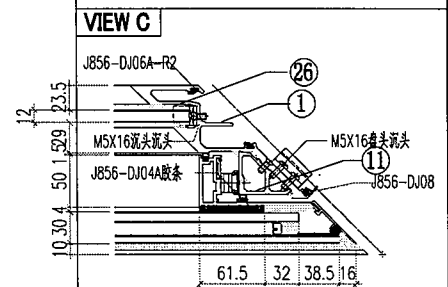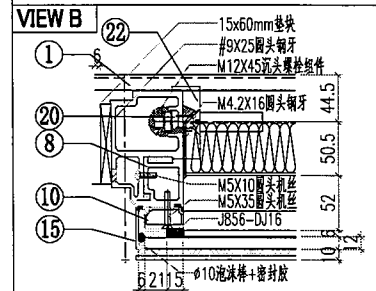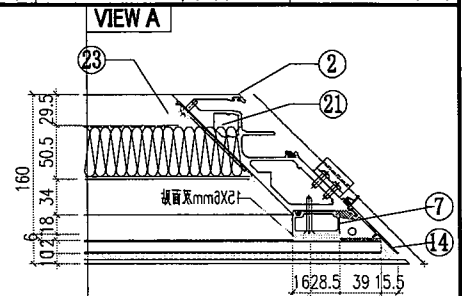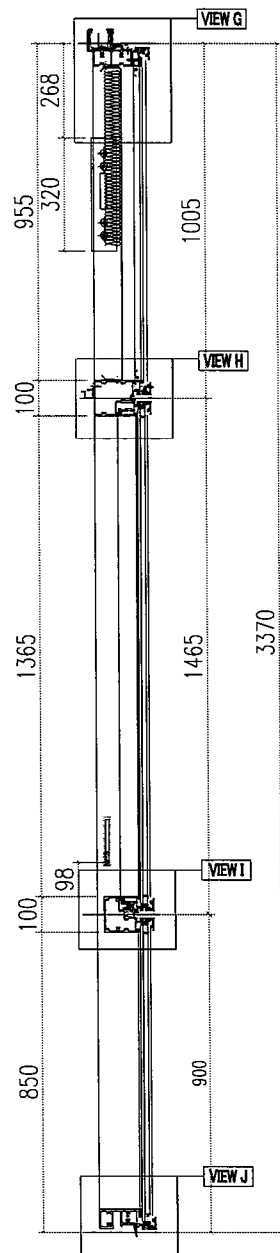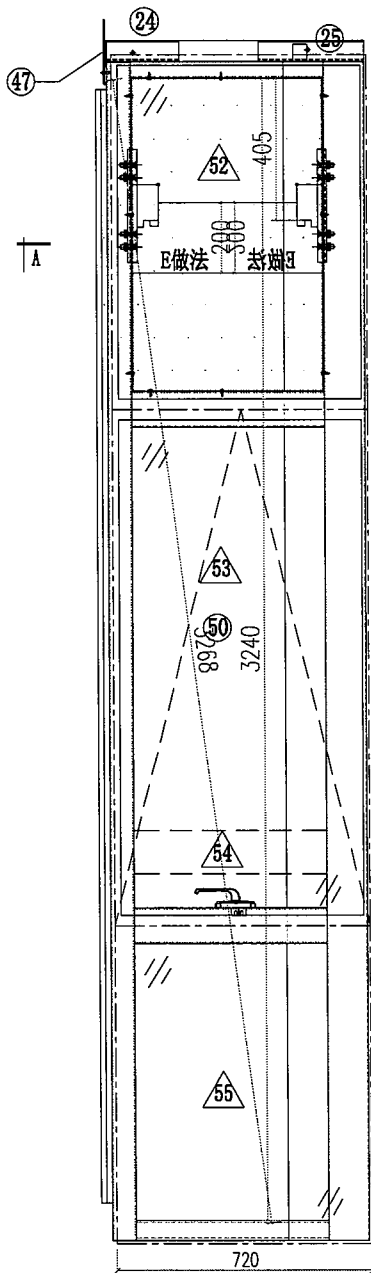

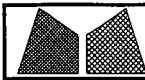
 美特鋁質有限公司 MIDI Aluminium Fabricator Ltd.			工程號 J856 地盤 天榮站	類別 制圖 李傳騰 2022-11-26 復核 練松文 2022-11-27 批准 林仁安 2022-11-28	物料號 M1 圖號 CW-T203A 數量 - 單件重量 - (KG)
修改日期 採用工廠 地盤 ✓ 材料顏色 -UCT542919XL-3	图纸名称 单元组装图 材料 -				

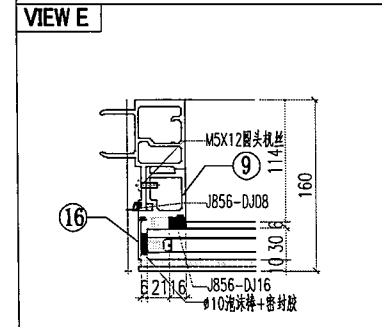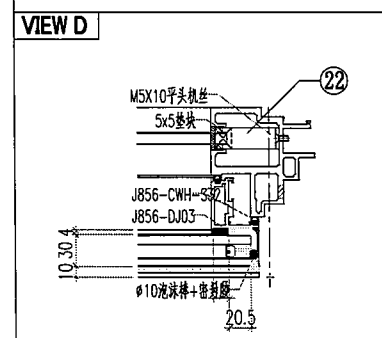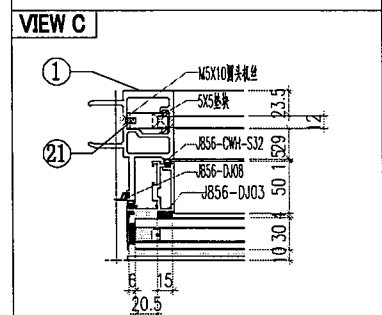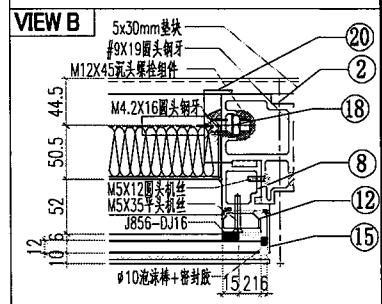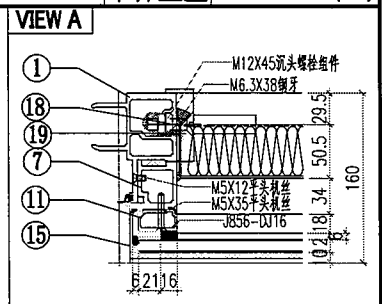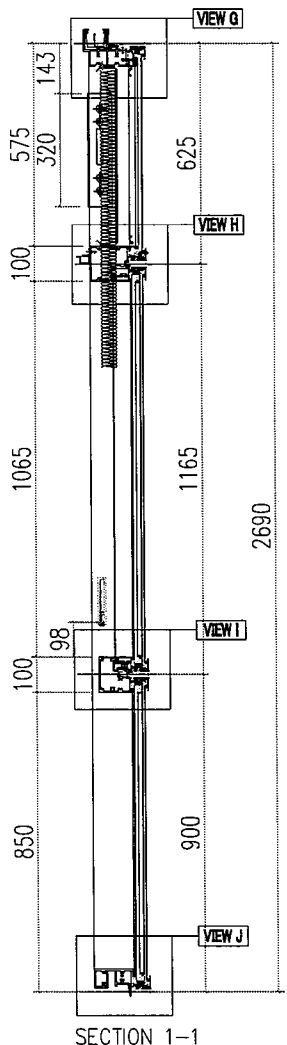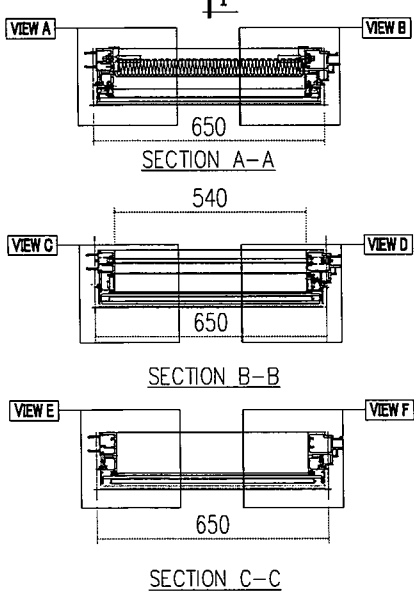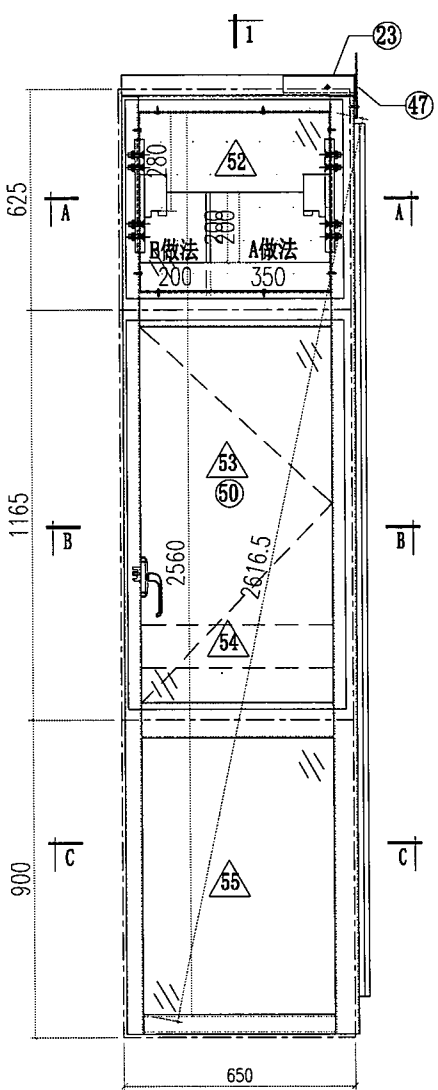





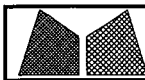
 美特铝质有限公司 MIDI Aluminium Fabricator Ltd.			工程號 J856 地盘 天榮站	類別 制圖 李傳鵬 復核 練松文 批准 林仁安	物料號 M1 圖號 CW-T203B 數量 - 單件重量 - (KG)
修改日期 採用工廠 材料颜色 -UCT542919XL-3	地盤 ✓ 图纸名称 单元组装图 材料 -				

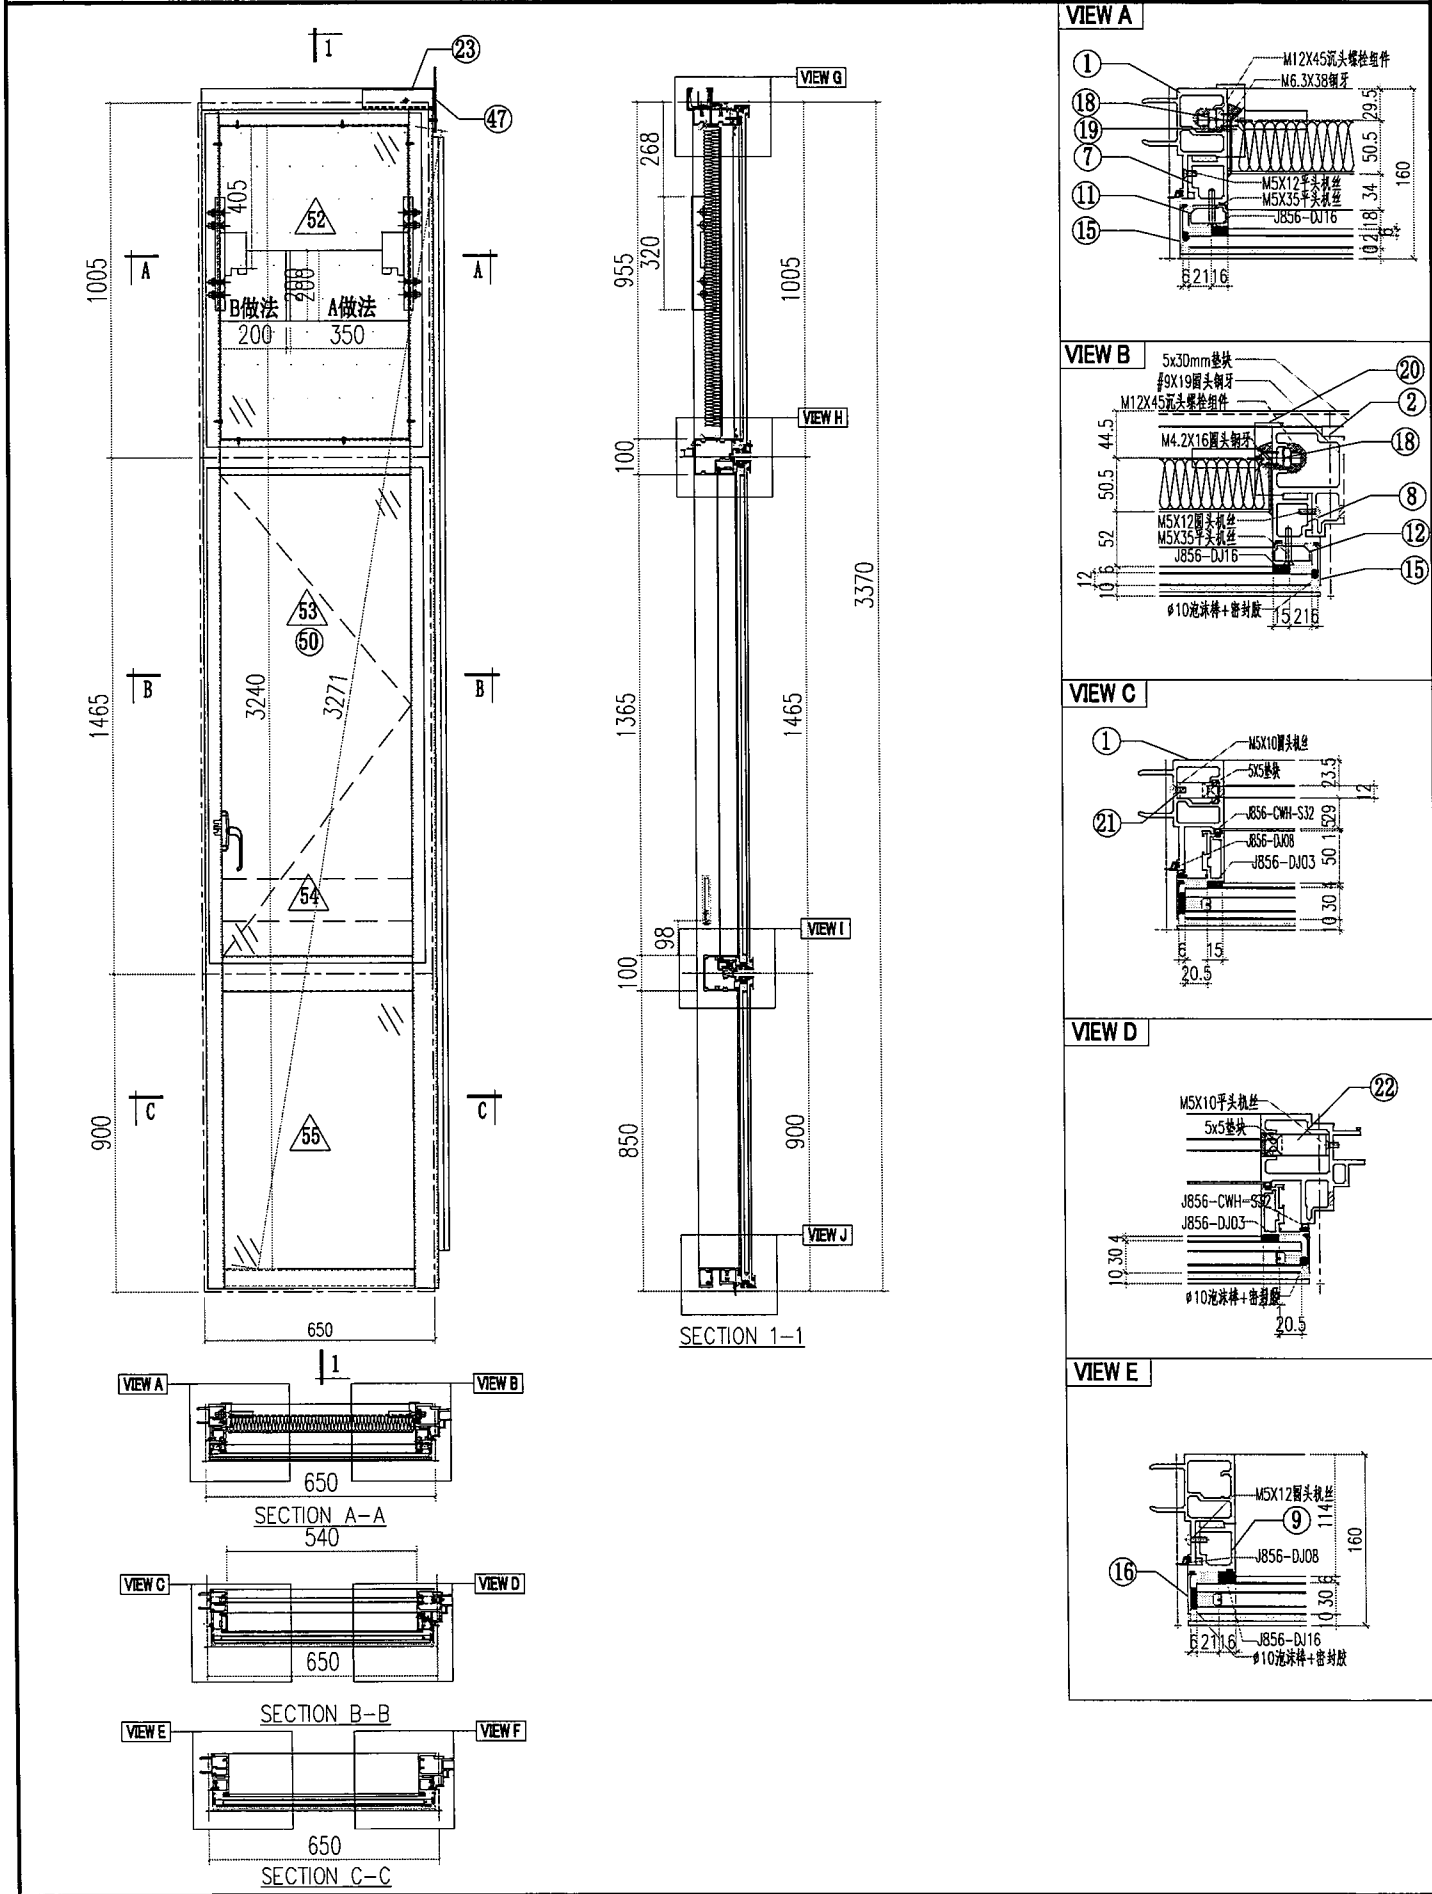

 美特鋁質有限公司 MIDI Aluminium Fabricator Ltd.				工程號	J856	類別		物料號	M1			
				地盘	天榮站	制圖	李傳鵬	2022-11-26	圖號	CW-T204B		
修改			採用工廠	地盘	✓	图纸名称	单元组装图	復核	練松文	2022-11-27	數量	-
日期			材料颜色	- UCT542919XL-3		材料	-	批准	林仁安	2022-11-28	單件重量	- (KG)

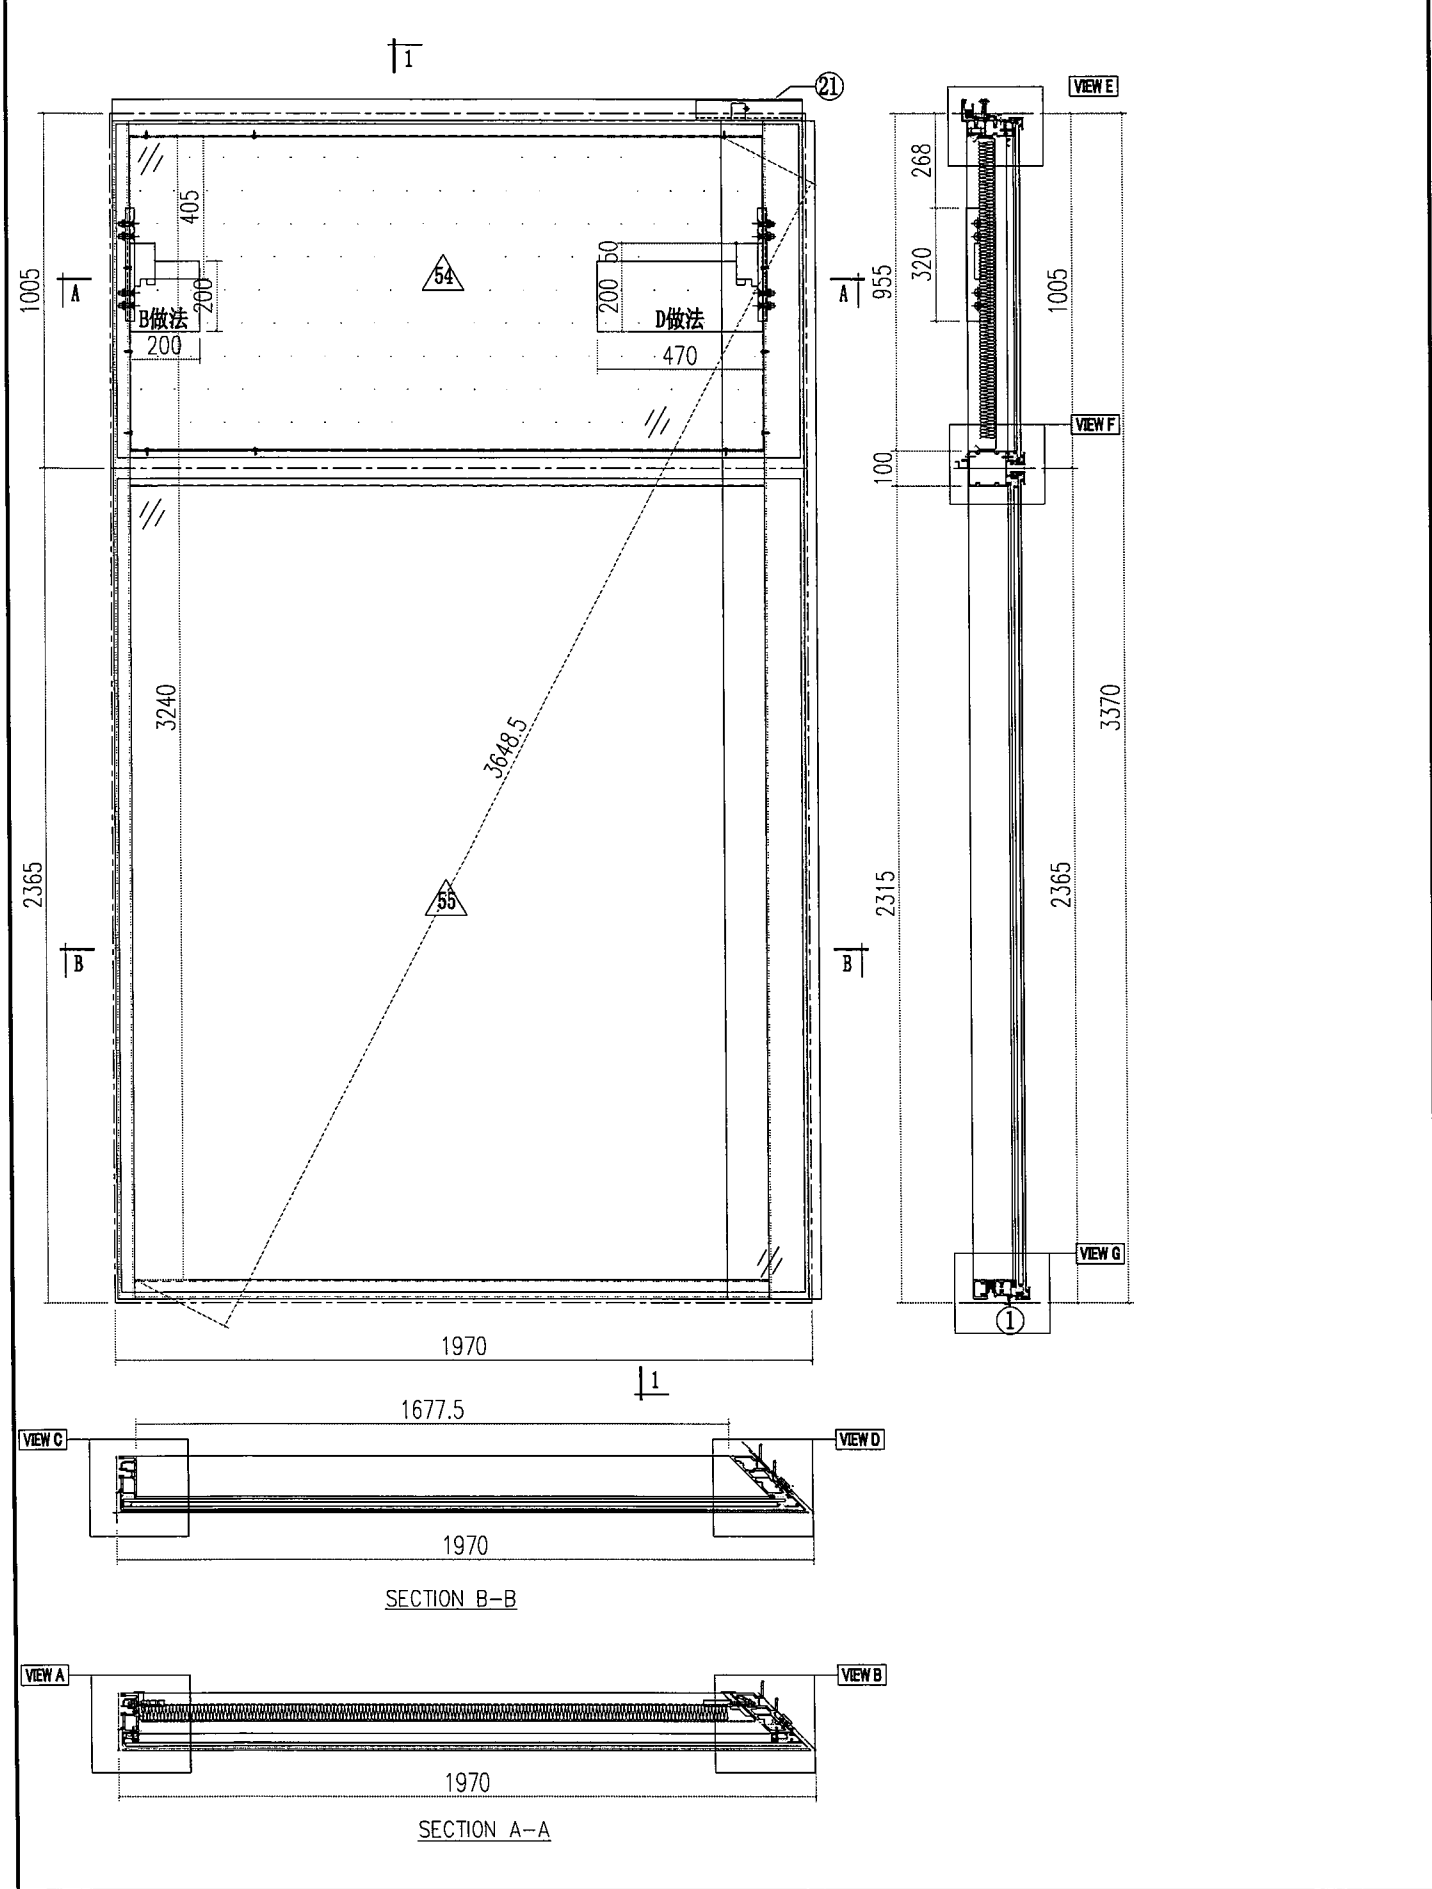

 美特鋁質有限公司 MIDI Aluminium Fabricator Ltd.				工程號	J856	類別		物料號	M1			
				地盘	天榮站	制圖	李傳鵬	2022-11-26	圖號	CW-T305A		
修改			採用工廠	地盘	✓	图纸名称	单元组装图	復核	練松文	2022-11-27	數量	-
日期			材料颜色	- UCT542919XL-3		材料	-	批准	林仁安	2022-11-28	單件重量	- (KG)

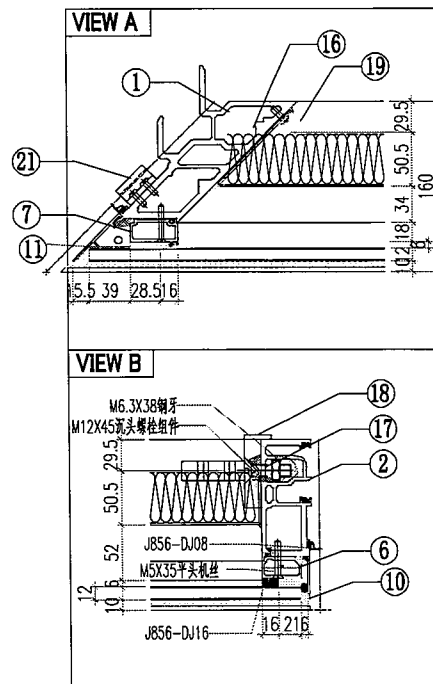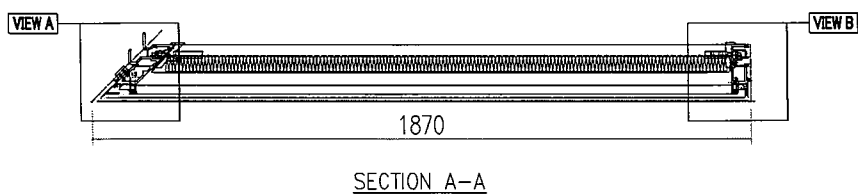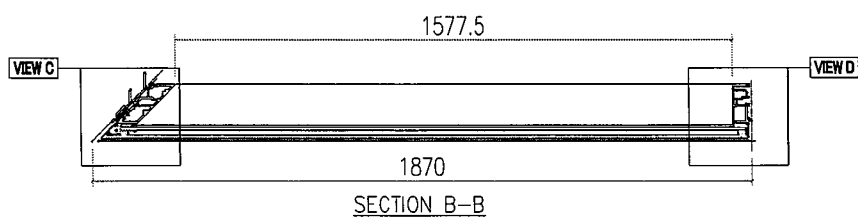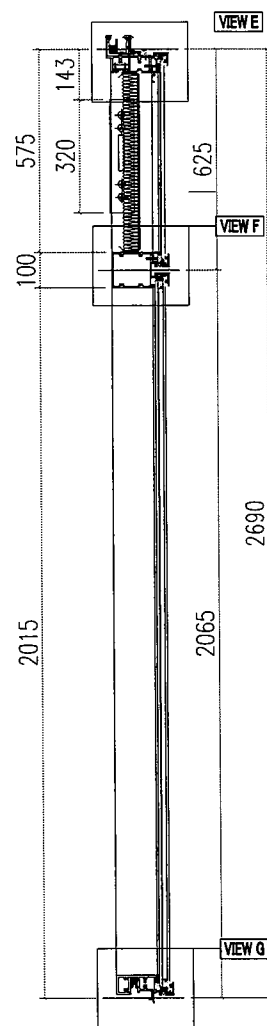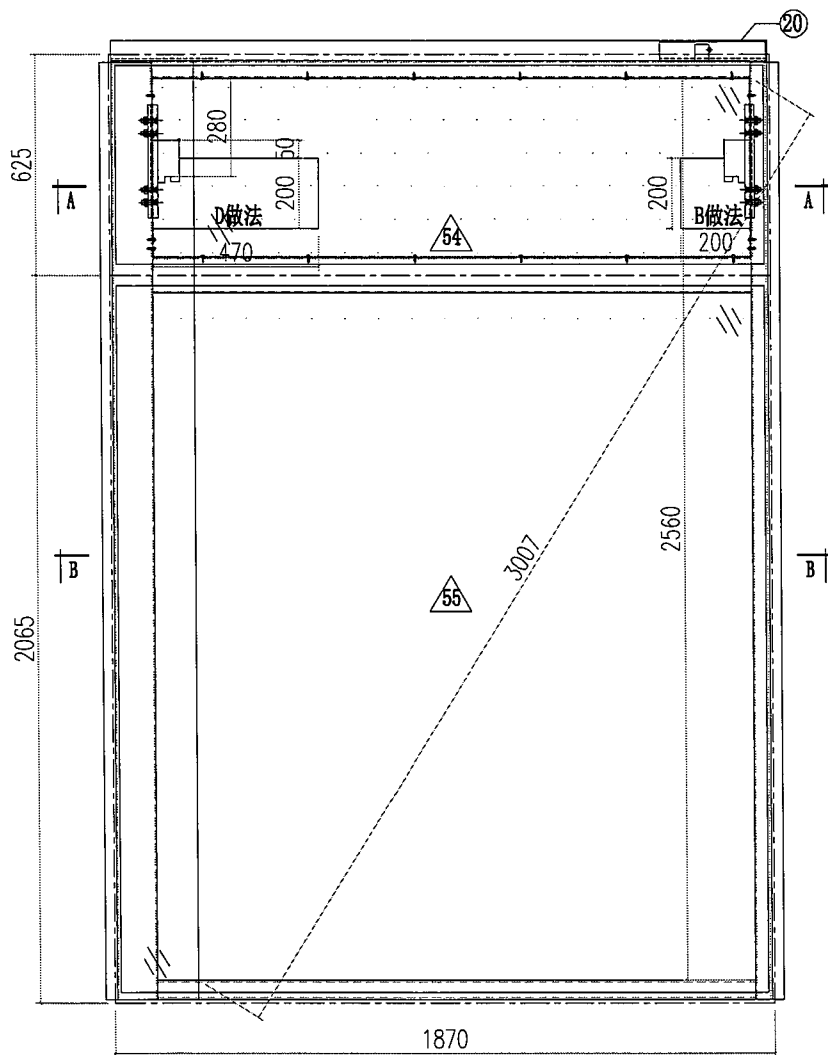

 美特鋁質有限公司 MIDI Aluminium Fabricator Ltd.					工程號	J856	類別		物料號	M1	
					地盘	天榮站	制圖	李傳鵬	2022-11-26	圖號	CW-T305B
修改			採用工廠	地盘 ✓	图纸名称	单元组装图	復核	練松文	2022-11-27	數量	-
日期			材料颜色	- UCT542919XL-3	材料	-	批准	林仁安	2022-11-28	單件重量	- (KG)

