



工程指示 / 要求簡箋 ENGINEER INSTRUCTIONS(E.I.)

工程指示編號:	EI- 6838 C	修改版本:	C
	HK- 2749		
工程編號:	J 856	工程名稱:	天榮站
收件人:	生統	發件人:	Iris
工程項目:	GLASS CLADDING, SU層組裝圖(氣孔隔熱棉示意)(修改C)	日期:	27/11/2023

<input checked="" type="checkbox"/> 原合約工程包	<input type="checkbox"/> 原合約工程加 / 減脹 QT-	<input type="checkbox"/> 新工程報價 QT-
--	--	------------------------------------

信件批核號碼/圖紙參考編號:	批核模具圖紙編號:
客戶指示附件:	管理內部批簽署:

<input type="checkbox"/> 初步鋁料 B.M.	<input type="checkbox"/> 加工拆圖, 然後生產	<input type="checkbox"/> 尺寸表
<input type="checkbox"/> 正式鋁料 B.M.	<input type="checkbox"/> 技術上資料/指示	<input type="checkbox"/> 報價
<input type="checkbox"/> 配件 B.M.	<input type="checkbox"/> 樣辦或貨品說明書	<input type="checkbox"/> 分判合約
<input type="checkbox"/> 其他:		

內容: GLASS CLADDING, SU層組裝圖(氣孔隔熱棉示意)(修改C)
完成上列要求日期: 04/12/2023

國內







<input type="checkbox"/> 生產技術總監	<input type="checkbox"/> 連附件	<input checked="" type="checkbox"/> 技術部	<input checked="" type="checkbox"/> 連附件	<input type="checkbox"/> 生產部	<input type="checkbox"/> 連附件
<input type="checkbox"/> 採購部	<input type="checkbox"/> 連附件	<input checked="" type="checkbox"/> 生產統籌部	<input checked="" type="checkbox"/> 連附件	<input type="checkbox"/> 報關組	<input type="checkbox"/> 連附件
<input type="checkbox"/> 質檢部	<input type="checkbox"/> 連附件	<input type="checkbox"/> 會計部	<input type="checkbox"/> 連附件	<input type="checkbox"/> 機械設計部	<input type="checkbox"/> 連附件
<input type="checkbox"/> 香港辦	<input type="checkbox"/> 連附件	<input type="checkbox"/> 其他:			

香港

<input type="checkbox"/> 行政部	<input type="checkbox"/> 連附件	<input type="checkbox"/> 會計部	<input type="checkbox"/> 連附件	<input type="checkbox"/> 統籌部	<input type="checkbox"/> 連附件	<input type="checkbox"/> 工程部	<input type="checkbox"/> 連附件
<input checked="" type="checkbox"/> 採購部	<input type="checkbox"/> 連附件	<input type="checkbox"/> QS部	<input type="checkbox"/> 連附件	<input checked="" type="checkbox"/> 地盤管理	<input checked="" type="checkbox"/> 連附件	<input type="checkbox"/> 維修部	<input type="checkbox"/> 連附件






*發件人簽署: Iris	*組別成員批核簽署:
傳遞編號:	項目經理簽署:

 美特铝质有限公司 MIDI Aluminium Fabricator Ltd.		工程號	J856	類別		物料號	M1	
修改		採用工廠	地盤 ✓	制圖	李傳鵬	2023-10-04	圖號	J-856-SU-01
日期		材料颜色	-	图纸名称	GLASS CLADDING	2023-10-04	數量	18
				材料	-	2023-10-04	單件重量	- (KG)
批准				復核	練松文			

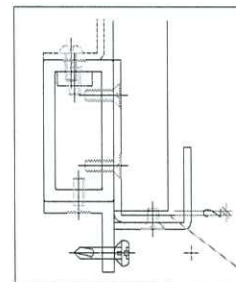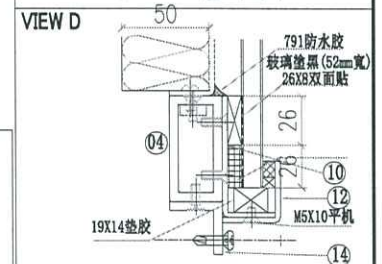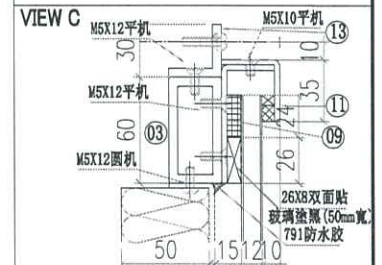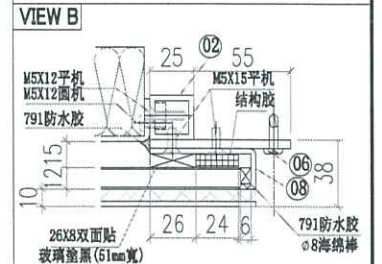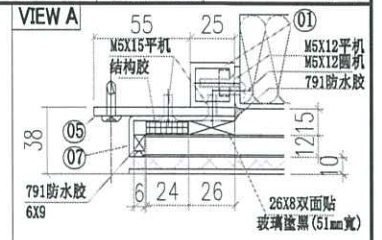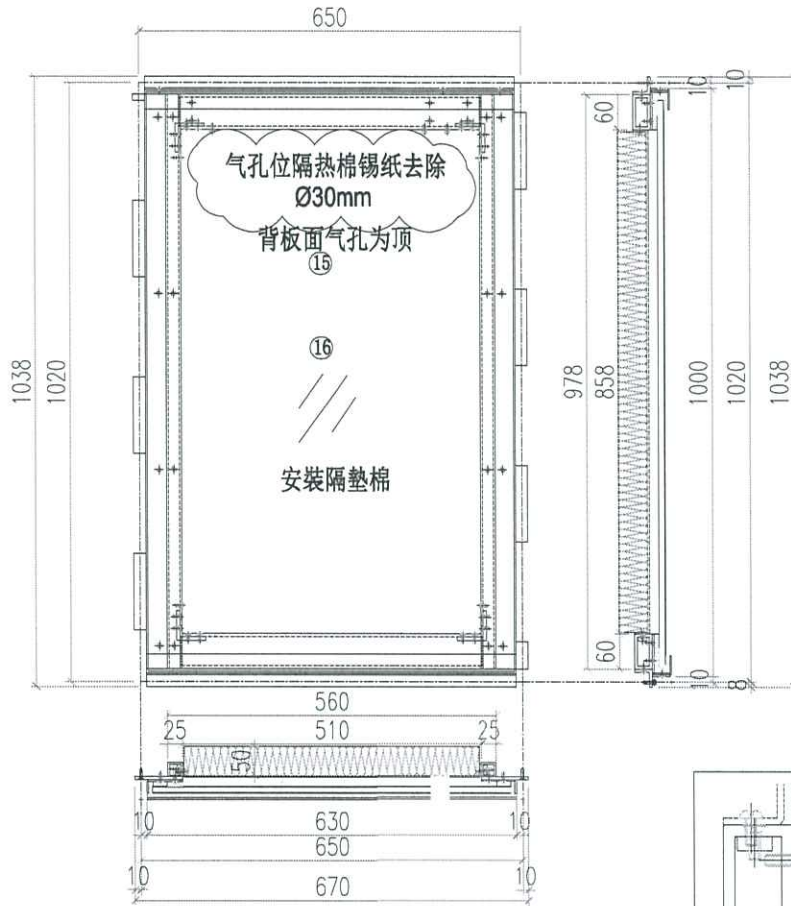







17	SU-G01	50*50*6铝角	16.5	4
16	GL4-D01	玻璃		1
15	SU-BP-1	背板		1
14	SU-V14-1	3MM板	630	1
13	SU-V13-1	3MM板	630	1
12	SU-V12-1	3MM板	630	1
11	SU-V11-1	3MM板	630	1
10	SU-V10-1	3MM板	630	1
9	SU-V9-1	3MM板	630	1
8	SU-V8	3MM板	985	1
7	SU-V7	3MM板	985	1
6	SU-V6	5MM板	978	1
5	SU-V5	5MM板	978	1
4	SU-V4-1	JMFG0035	510	1
3	SU-V3-1	JMFG0035	510	1
2	SU-V2	JM3034	978	1
1	SU-V1	JM3034	978	1
序号	加工图编号	材料名称	长度	支/幅

 美特铝质有限公司 MIDI Aluminium Fabricator Ltd.		工程號 J856 地盘 天榮站	類別 制圖 李傳鵬 2023-10-04 復核 練松文 2023-10-04 批准 林仁安 2023-10-04	物料號 M1 圖號 J-856-SU-02 數量 4 單件重量 - (KG)
修改日期 採用工廠 材料颜色 -	地盤 ✓ 图纸名称 GLASS CLADDING 材料 -			

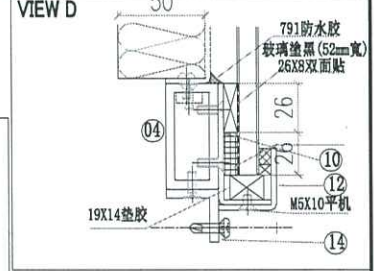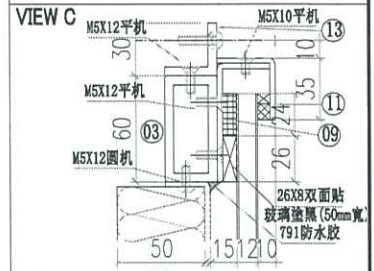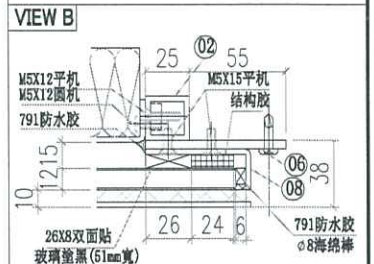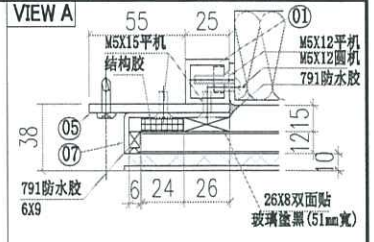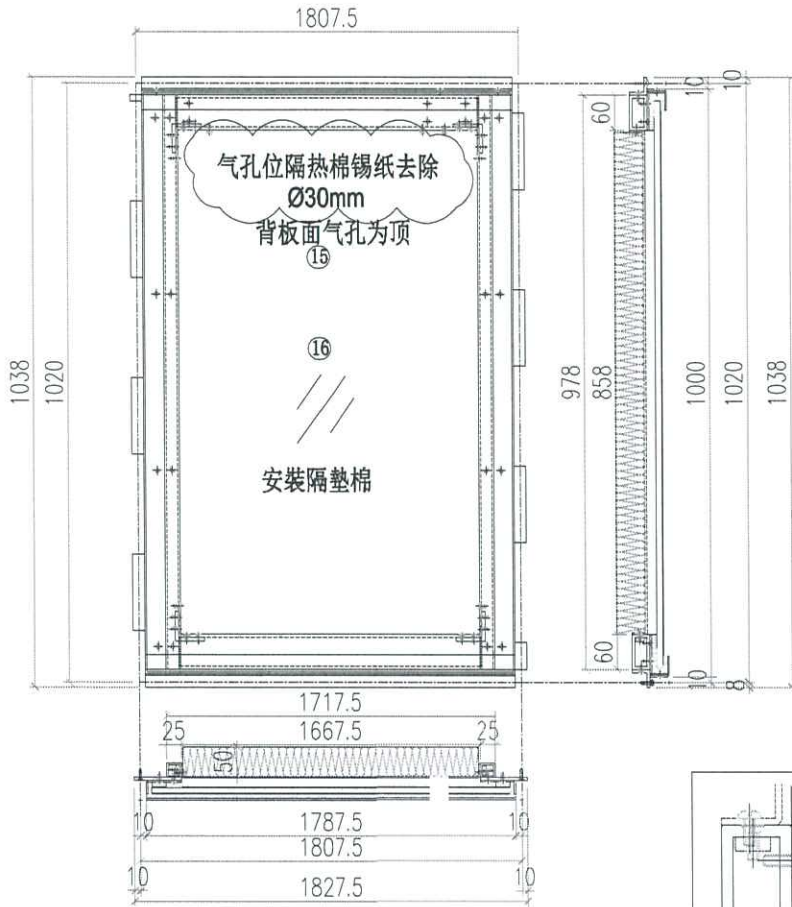







17	SU-G01	50*50*6铝角	16.5	4
16	GL4-D02	玻璃		1
15	SU-BP-2	背板		1
14	SU-V14-2	3MM板	1787.5	1
13	SU-V13-2	3MM板	1787.5	1
12	SU-V12-2	3MM板	1787.5	1
11	SU-V11-2	3MM板	1787.5	1
10	SU-V10-2	3MM板	1787.5	1
9	SU-V9-2	3MM板	1787.5	1
8	SU-V8	3MM板	985	1
7	SU-V7	3MM板	985	1
6	SU-V6	5MM板	978	1
5	SU-V5	5MM板	978	1
4	SU-V4-2	JMFG0035	1667.5	1
3	SU-V3-2	JMFG0035	1667.5	1
2	SU-V2	JM3034	978	1
1	SU-V1	JM3034	978	1
序号	加工图编号	材料名称	长度	支/幅

 美特铝质有限公司 MIDI Aluminium Fabricator Ltd.		工程號 J856 地盘 天榮站	類別 制圖 李傳鵬 2023-10-04	物料號 M1 圖號 J-856-SU-03
修改日期 採用工廠 材料颜色 -	地盤 ✓ 图纸名称 GLASS CLADDING 材料 -	復核 練松文 2023-10-04 批准 林仁安 2023-10-04	數量 10 單件重量 - (KG)	

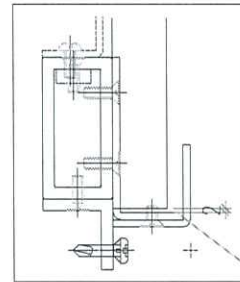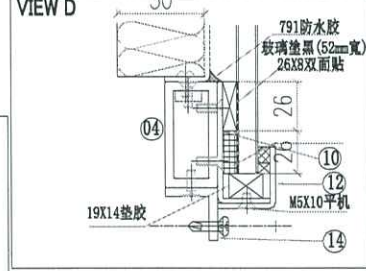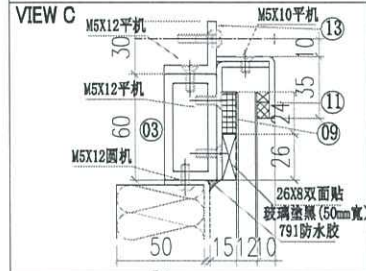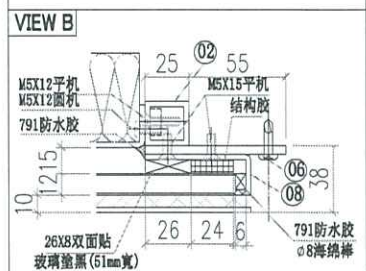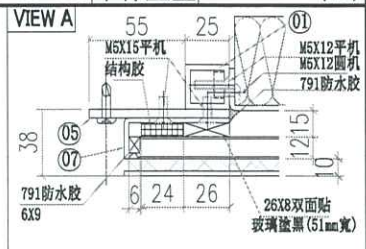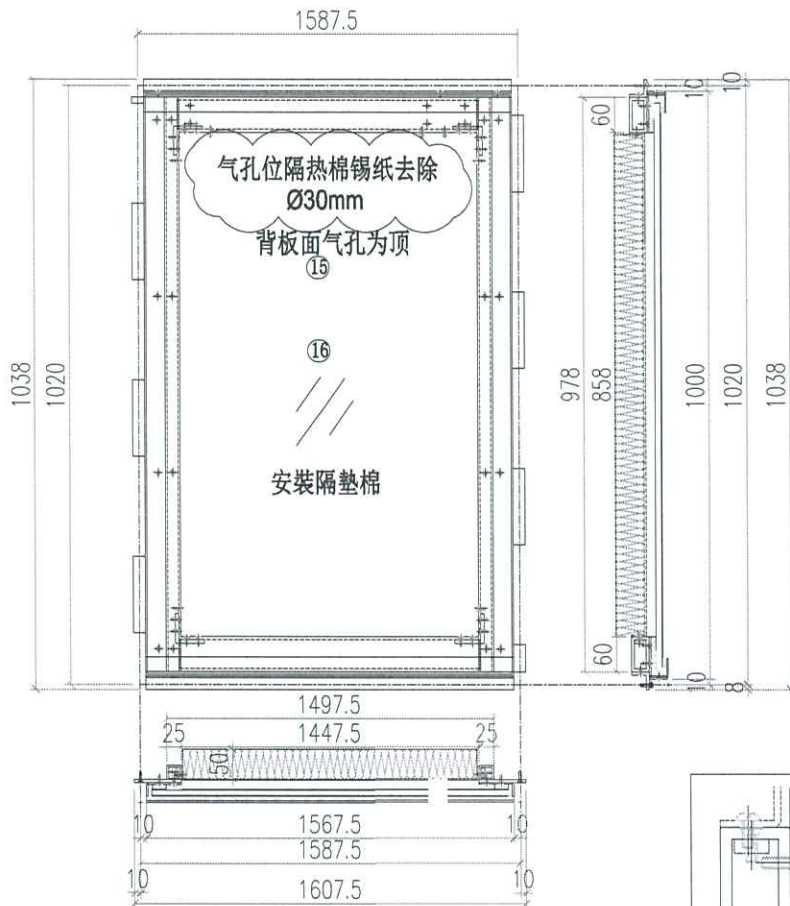







17	SU-G01	50*50*6铝角	16.5	4
16	GL4-D03	玻璃		1
15	SU-BP-3	背板		1
14	SU-V14-3	3MM板	1567.5	1
13	SU-V13-3	3MM板	1567.5	1
12	SU-V12-3	3MM板	1567.5	1
11	SU-V11-3	3MM板	1567.5	1
10	SU-V10-3	3MM板	1567.5	1
9	SU-V9-3	3MM板	1567.5	1
8	SU-V8	3MM板	985	1
7	SU-V7	3MM板	985	1
6	SU-V6	5MM板	978	1
5	SU-V5	5MM板	978	1
4	SU-V4-3	JMFG0035	1447.5	1
3	SU-V3-3	JMFG0035	1447.5	1
2	SU-V2	JM3034	978	1
1	SU-V1	JM3034	978	1
序号	加工图编号	材料名称	长度	支/幅

 美特铝质有限公司 MIDI Aluminium Fabricator Ltd.		工程號 J856 地盘 天榮站	類別 制圖 李傳鵬 2023-10-04 復核 練松文 2023-10-04 批准 林仁安 2023-10-04	物料號 M1 圖號 J-856-SU-04 數量 6 單件重量 - (KG)
修改日期 採用工廠 材料颜色 -	地盤 ✓ 图纸名称 GLASS CLADDING 材料 -			

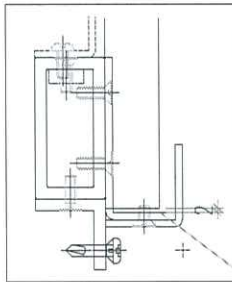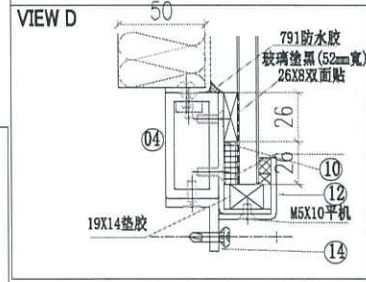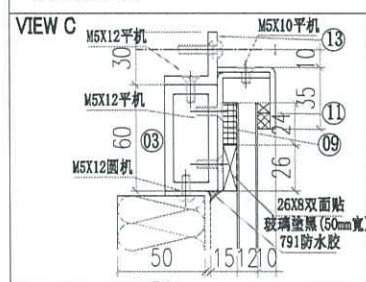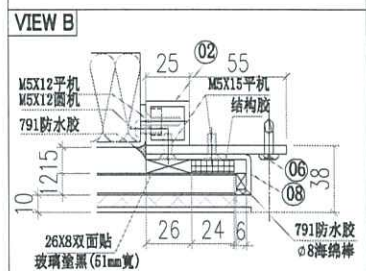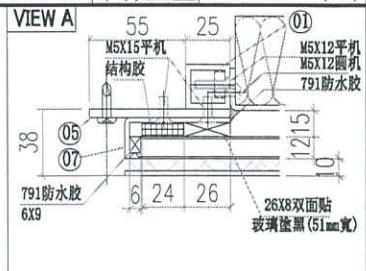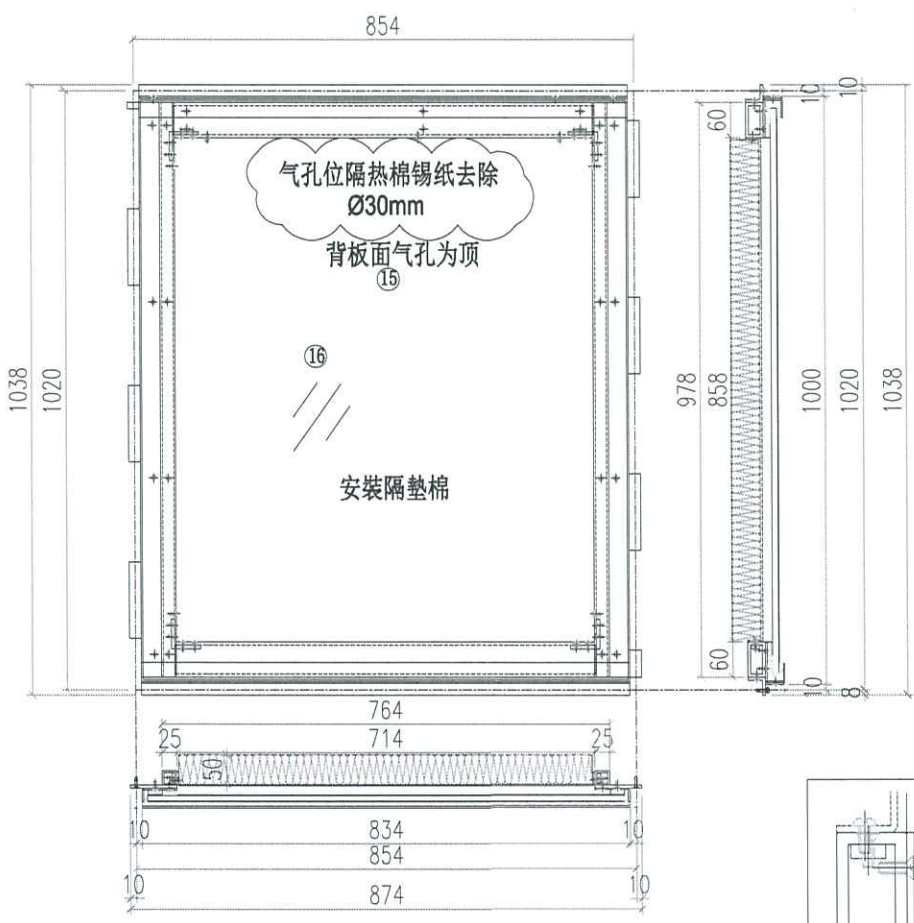







17	SU-G01	50*50*6铝角	16.5	4
16	GL4-D04	玻璃		1
15	SU-BP-4	背板		1
14	SU-V14-4	3MM板	834	1
13	SU-V13-4	3MM板	834	1
12	SU-V12-4	3MM板	834	1
11	SU-V11-4	3MM板	834	1
10	SU-V10-4	3MM板	834	1
9	SU-V9-4	3MM板	834	1
8	SU-V8	3MM板	985	1
7	SU-V7	3MM板	985	1
6	SU-V6	5MM板	978	1
5	SU-V5	5MM板	978	1
4	SU-V4-4	JMFG0035	714	1
3	SU-V3-4	JMFG0035	714	1
2	SU-V2	JM3034	978	1
1	SU-V1	JM3034	978	1
序号	加工图编号	材料名称	长度	支/幅

 美特铝质有限公司 MIDI Aluminium Fabricator Ltd.		工程號 J856 地盘 天榮站	類別 制圖 李傳鵬 復核 練松文 批准 林仁安	物料號 M1 圖號 J-856-SU-04R 數量 2 單件重量 - (KG)
修改日期 採用工廠 材料颜色 -	地盤 ✓ 图纸名称 GLASS CLADDING 材料 -	日期 2023-10-04 2023-10-04 2023-10-04	数量 2 单件重量 - (KG)	

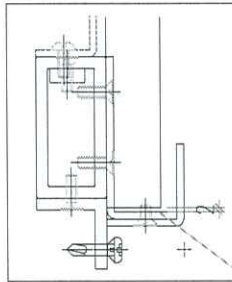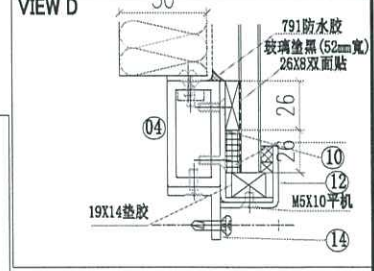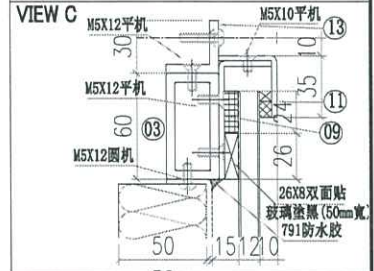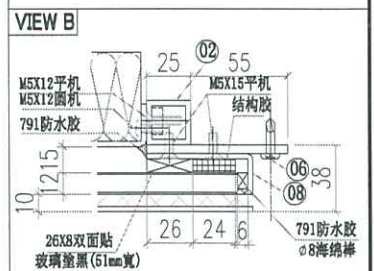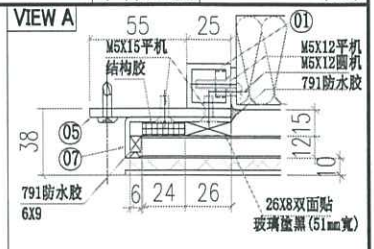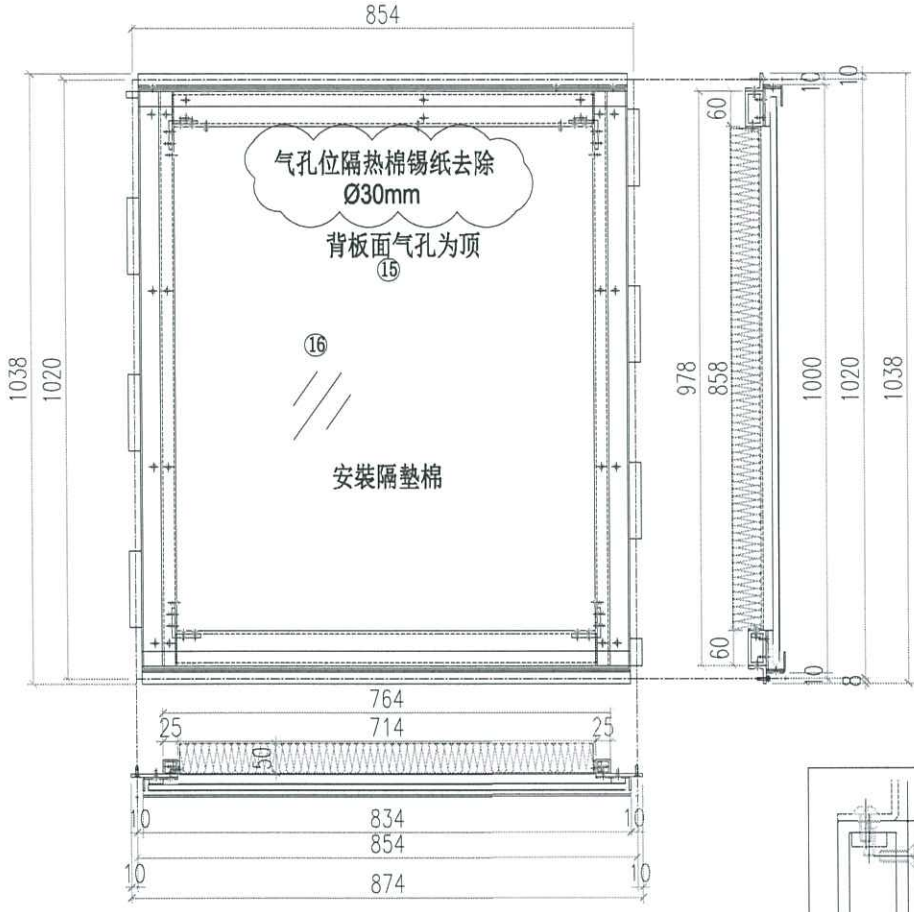







17	SU-G01	50*50*6铝角	16.5	4
16	GL4-D04	玻璃		1
15	SU-BP-4	背板		1
14	SU-V14R-4	3MM板	834	1
13	SU-V13R-4	3MM板	834	1
12	SU-V12-4	3MM板	834	1
11	SU-V11-4	3MM板	834	1
10	SU-V10-4	3MM板	834	1
9	SU-V9-4	3MM板	834	1
8	SU-V8	3MM板	985	1
7	SU-V7	3MM板	985	1
6	SU-V6	5MM板	978	1
5	SU-V5	5MM板	978	1
4	SU-V4R-4	JMFG0035	714	1
3	SU-V3R-4	JMFG0035	714	1
2	SU-V2	JM3034	978	1
1	SU-V1	JM3034	978	1
序号	加工图编号	材料名称	长度	支/幅

 美特铝质有限公司 MIDI Aluminium Fabricator Ltd.		工程號 J856 地盘 天榮站	類別 制圖 李傳鵬 復核 練松文 批准 林仁安	物料號 M1 圖號 J-856-SU-05 數量 5 單件重量 - (KG)
修改日期 採用工廠 材料颜色 -	地盤 ✓ 图纸名称 GLASS CLADDING 材料 -			

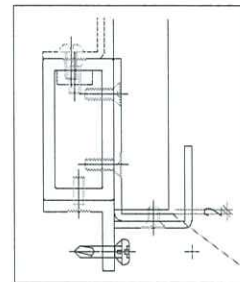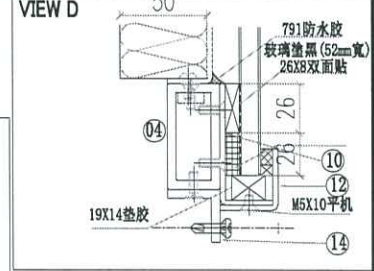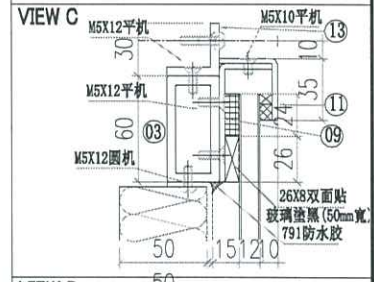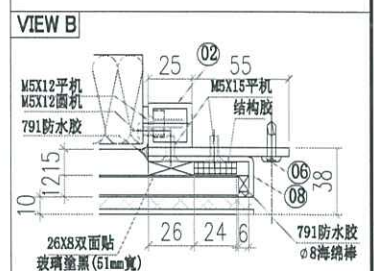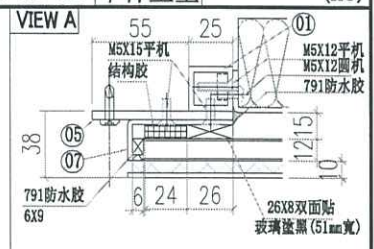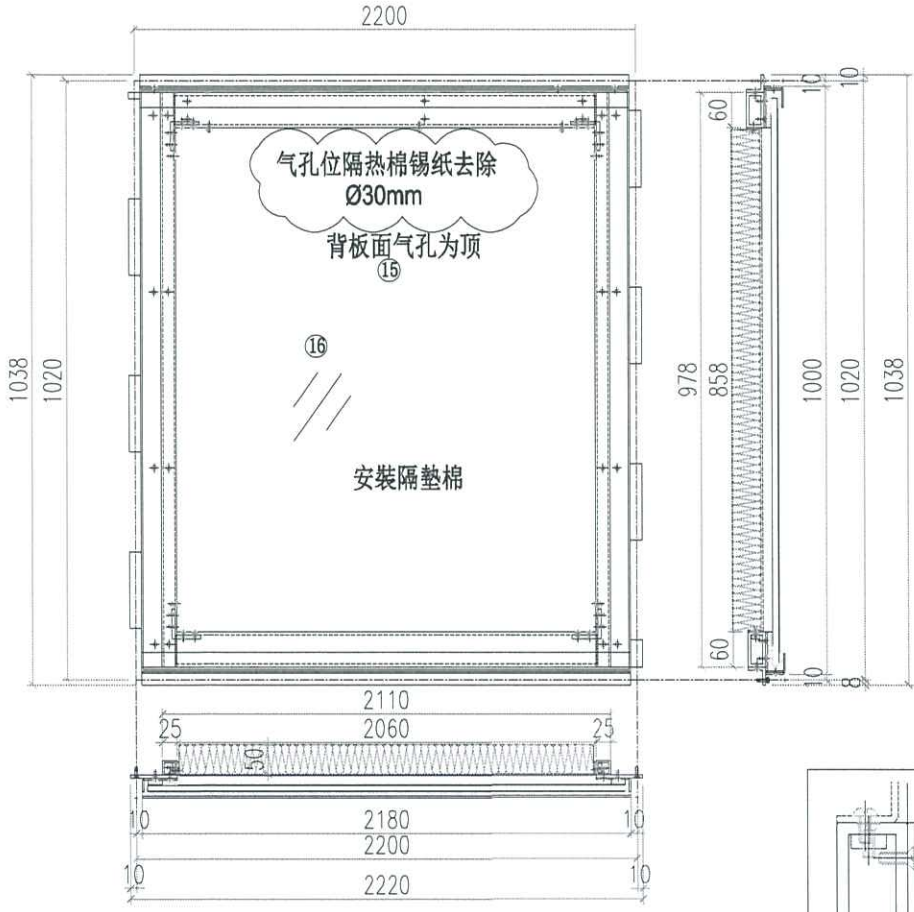







17	SU-G01	50*50*6铝角	16.5	4
16	GL4-D05	玻璃		1
15	SU-BP-5	背板		1
14	SU-V14-5	3MM板	2180	1
13	SU-V13-5	3MM板	2180	1
12	SU-V12-5	3MM板	2180	1
11	SU-V11-5	3MM板	2180	1
10	SU-V10-5	3MM板	2180	1
9	SU-V9-5	3MM板	2180	1
8	SU-V8	3MM板	985	1
7	SU-V7	3MM板	985	1
6	SU-V6	5MM板	978	1
5	SU-V5	5MM板	978	1
4	SU-V4-5	JMFG0035	2060	1
3	SU-V3-5	JMFG0035	2060	1
2	SU-V2	JM3034	978	1
1	SU-V1	JM3034	978	1
序号	加工图编号	材料名称	长度	支/幅

 美特铝质有限公司 MIDI Aluminium Fabricator Ltd.		工程號 J856 地盘 天榮站 图纸名称 GLASS CLADDING 材料 -	類別 制圖 李傳鵬 復核 練松文 批准 林仁安	物料號 M1 圖號 J-856-SU-06 數量 5 單件重量 - (KG)
修改日期 採用工廠 材料颜色 -	地盤 ✓ 材料 -	日期 2023-10-04 2023-10-04 2023-10-04	圖號 J-856-SU-06 數量 5 單件重量 - (KG)	

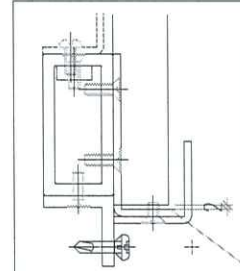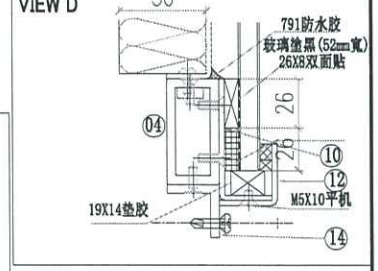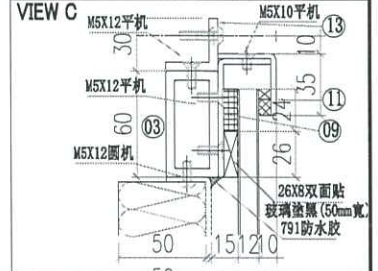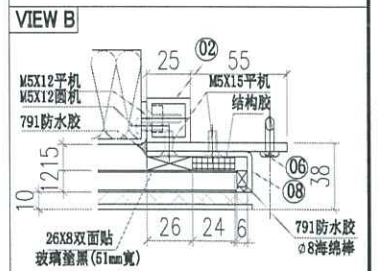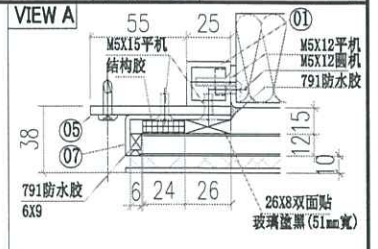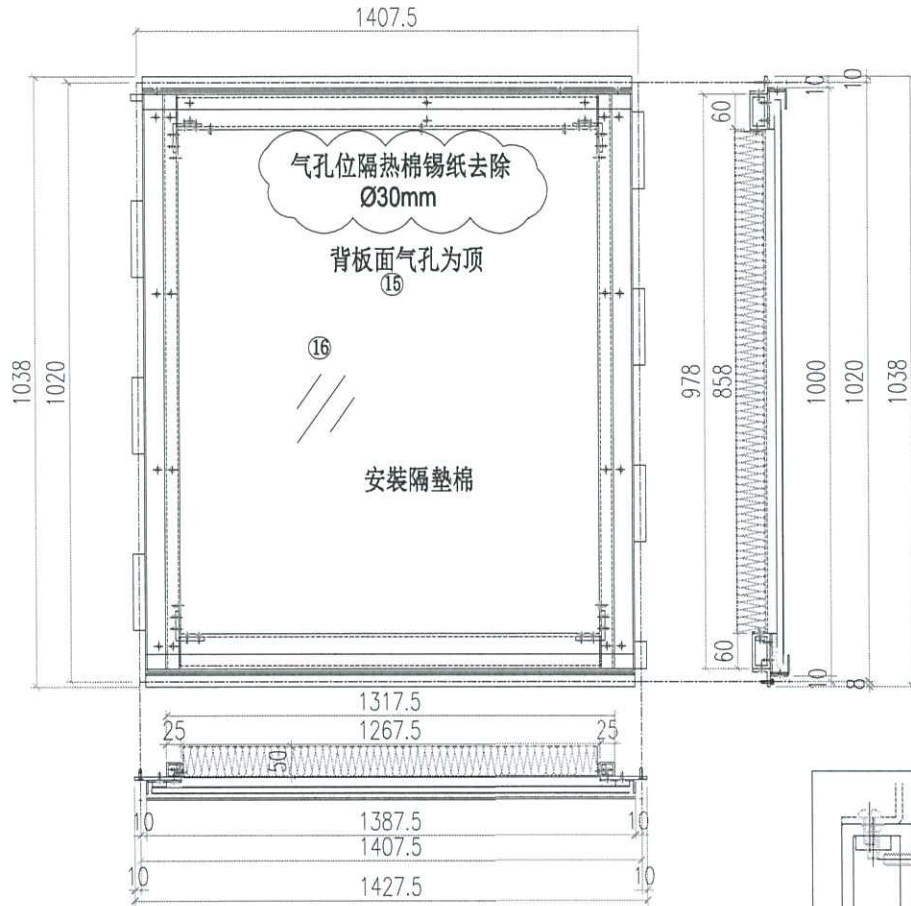







17	SU-G01	50*50*6铝角	16.5	4
16	GL4-D06	玻璃		1
15	SU-BP-6	背板		1
14	SU-V14-6	3MM板	1387.5	1
13	SU-V13-6	3MM板	1387.5	1
12	SU-V12-6	3MM板	1387.5	1
11	SU-V11-6	3MM板	1387.5	1
10	SU-V10-6	3MM板	1387.5	1
9	SU-V9-6	3MM板	1387.5	1
8	SU-V8	3MM板	985	1
7	SU-V7	3MM板	985	1
6	SU-V6	5MM板	978	1
5	SU-V5	5MM板	978	1
4	SU-V4-6	JMFG0035	1267.5	1
3	SU-V3-6	JMFG0035	1267.5	1
2	SU-V2	JM3034	978	1
1	SU-V1	JM3034	978	1
序号	加工图编号	材料名称	长度	支/幅

 美特铝质有限公司 MIDI Aluminium Fabricator Ltd.		工程號	J856	類別		物料號	M1	
修改		地盤	天榮站	制圖	李傳鵬	2023-10-04	圖號	J-856-SU-07
日期		採用工廠	地盤 ✓	圖紙名稱	GLASS CLADDING	復核	練松文	2023-10-04
		材料颜色	-	材料	-	批准	林仁安	2023-10-04
							數量	2
							單件重量	- (KG)

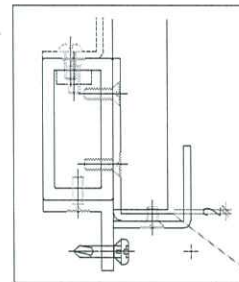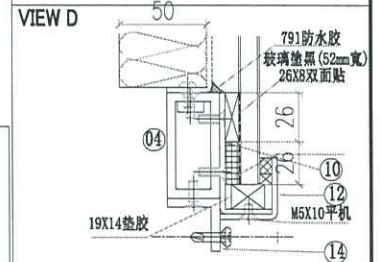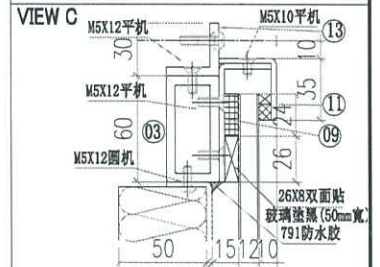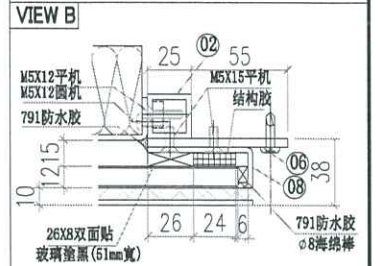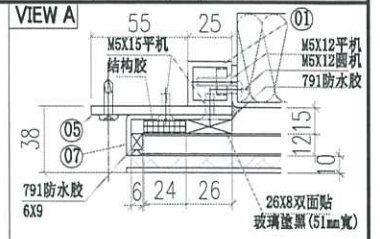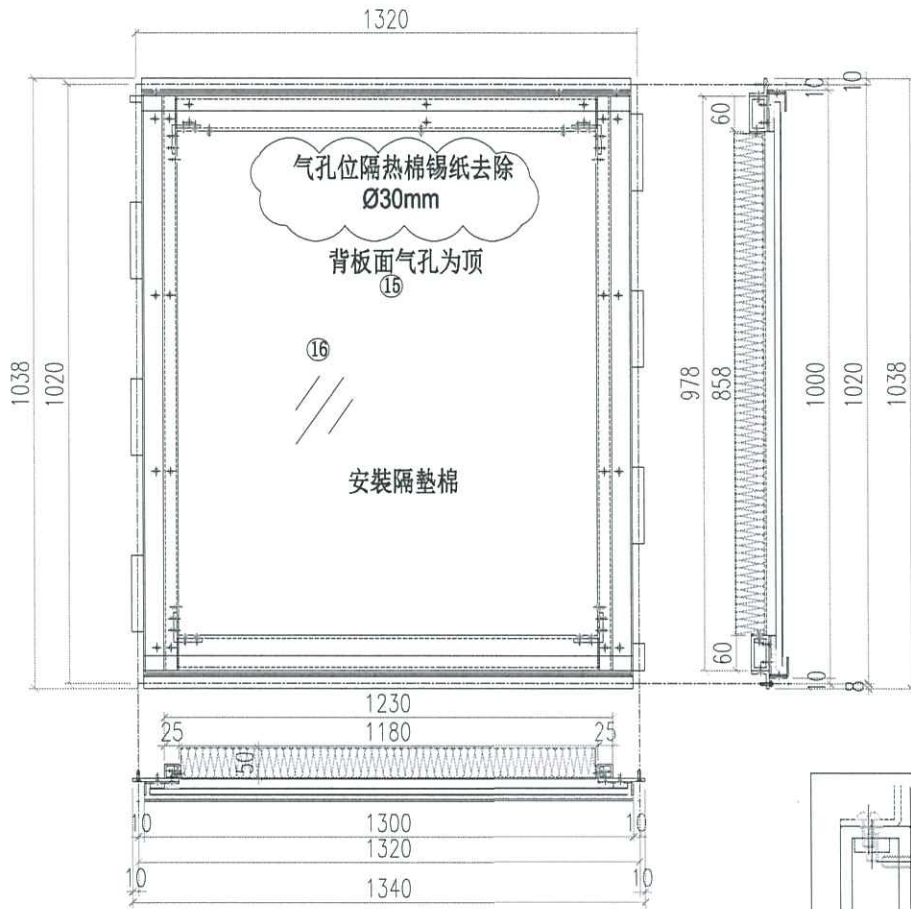







17	SU-G01	50*50*6铝角	16.5	4
16	GL4-D07	玻璃		1
15	SU-BP-7	背板		1
14	SU-V14-7	3MM板	1300	1
13	SU-V13-7	3MM板	1300	1
12	SU-V12-7	3MM板	1300	1
11	SU-V11-7	3MM板	1300	1
10	SU-V10-7	3MM板	1300	1
9	SU-V9-7	3MM板	1300	1
8	SU-V8	3MM板	985	1
7	SU-V7	3MM板	985	1
6	SU-V6	5MM板	978	1
5	SU-V5	5MM板	978	1
4	SU-V4-7	JMFG0035	1180	1
3	SU-V3-7	JMFG0035	1180	1
2	SU-V2	JM3034	978	1
1	SU-V1	JM3034	978	1
序号	加工图编号	材料名称	长度	支/幅

 美特铝质有限公司 MIDI Aluminium Fabricator Ltd.		工程號	J856	類別		物料號	M1		
修改		採用	工廠	地盤	✓	制圖	李傳鵬 2023-10-04	圖號	J-856-SU-08
日期		材料颜色	-	图纸名称	GLASS CLADDING	復核	練松文 2023-10-04	數量	1
				材料	-	批准	林仁安 2023-10-04	單件重量	- (KG)

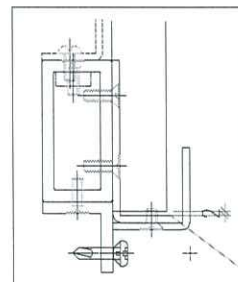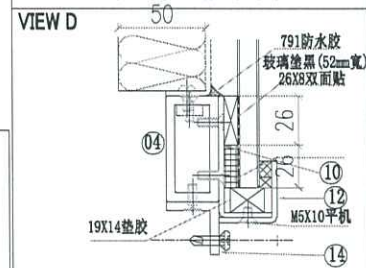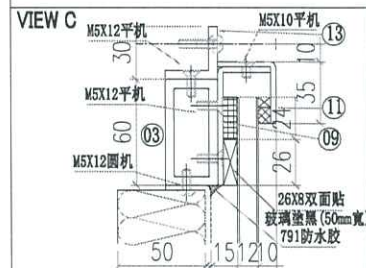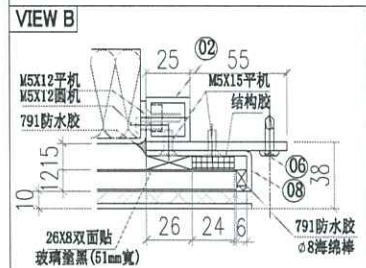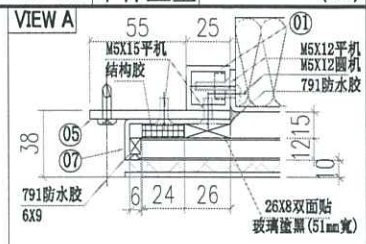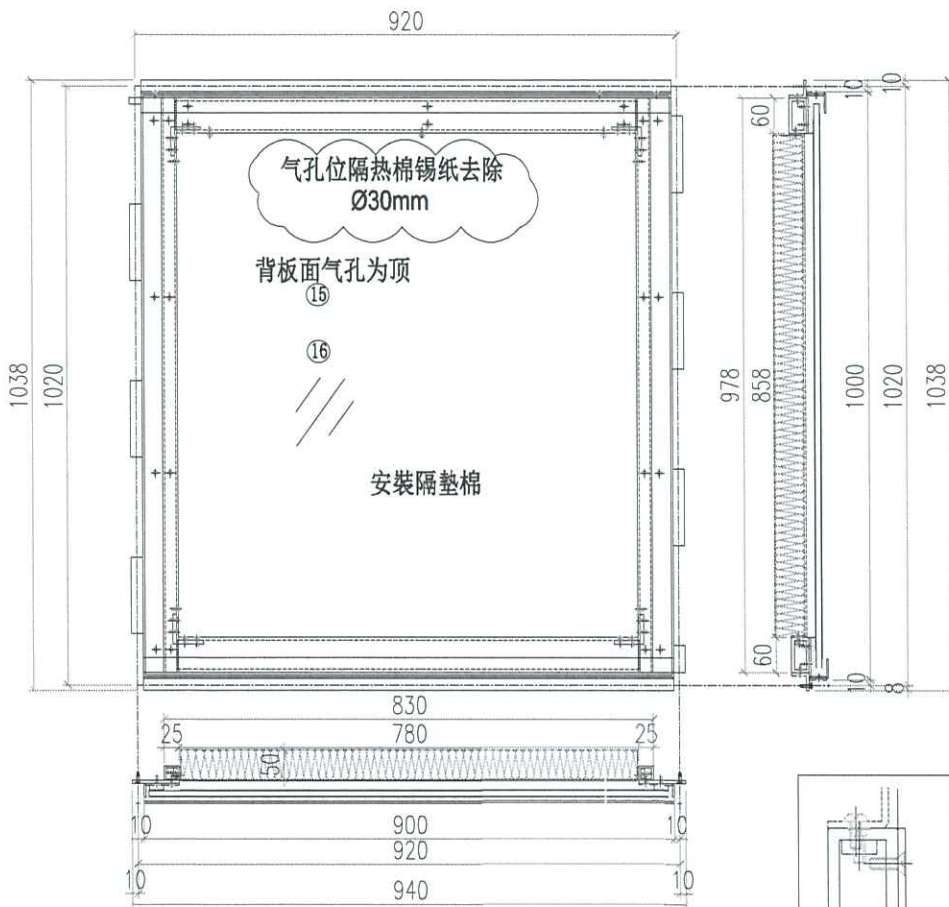







17	SU-G01	50*50*6铝角	16.5	4
16	GL4-D08	玻璃		1
15	SU-BP-8	背板		1
14	SU-V14-8	3MM板	900	1
13	SU-V13-8	3MM板	900	1
12	SU-V12-8	3MM板	900	1
11	SU-V11-8	3MM板	900	1
10	SU-V10-8	3MM板	900	1
9	SU-V9-8	3MM板	900	1
8	SU-V8	3MM板	985	1
7	SU-V7	3MM板	985	1
6	SU-V6	5MM板	978	1
5	SU-V5	5MM板	978	1
4	SU-V4-8	JMFG0035	780	1
3	SU-V3-8	JMFG0035	780	1
2	SU-V2	JM3034	978	1
1	SU-V1	JM3034	978	1
序号	加工图编号	材料名称	长度	支/幅

 美特铝质有限公司 MIDI Aluminium Fabricator Ltd.		工程號	J856	類別		物料號	M1	
修改日期		採用工廠	地盤	✓	圖紙名稱	GLASS CLADDING	圖號	J-856-SU-08R
		材料颜色	-		復核	李傳鵬 2023-10-04	數量	1
					批准	林仁安 2023-10-04	單件重量	- (KG)

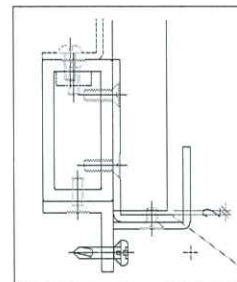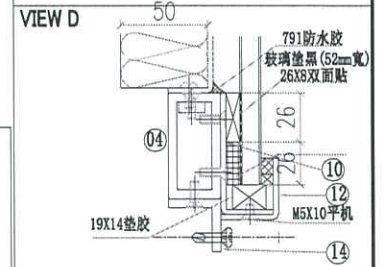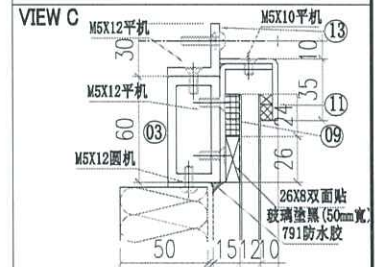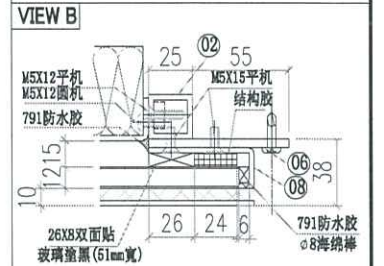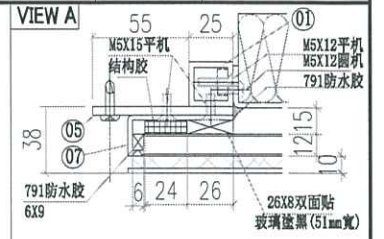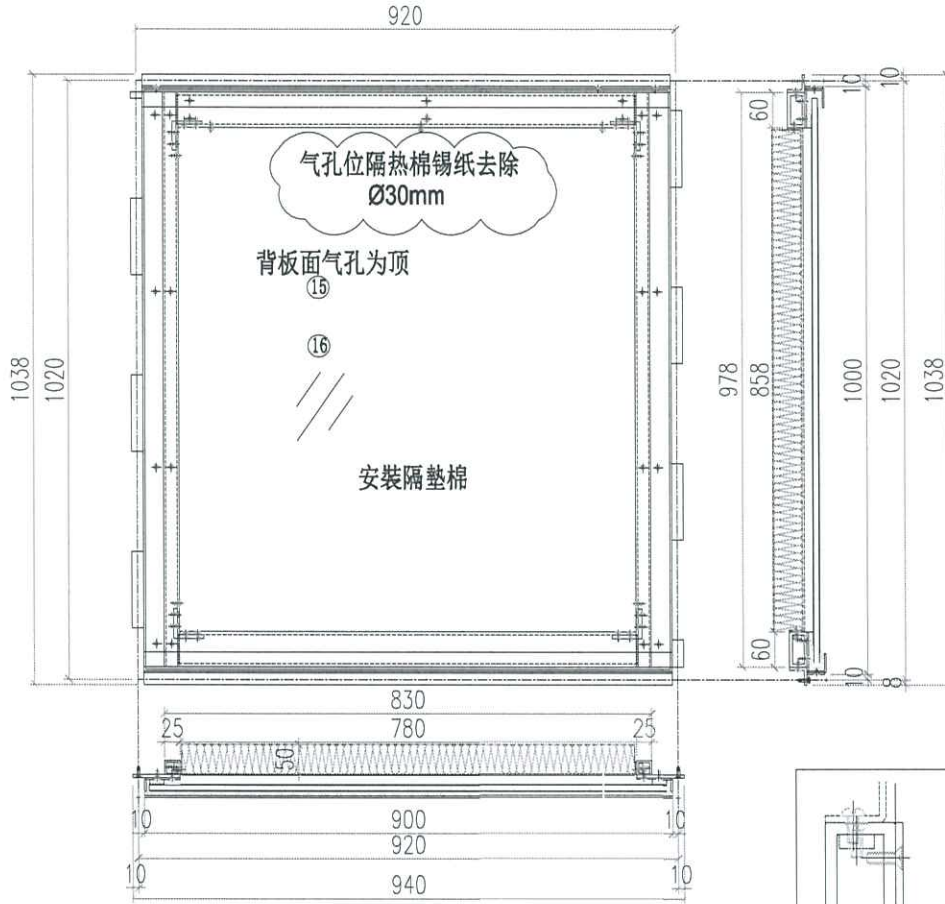

17	SU-G01	50*50*6铝角	16.5	4
16	GL4-D08	玻璃		1
15	SU-BP-8	背板		1
14	SU-V14R-5	3MM板	900	1
13	SU-V13R-5	3MM板	900	1
12	SU-V12-8	3MM板	900	1
11	SU-V11-8	3MM板	900	1
10	SU-V10-8	3MM板	900	1
9	SU-V9-8	3MM板	900	1
8	SU-V8	3MM板	985	1
7	SU-V7	3MM板	985	1
6	SU-V6	5MM板	978	1
5	SU-V5	5MM板	978	1
4	SU-V4R-5	JMFG0035	780	1
3	SU-V3R-5	JMFG0035	780	1
2	SU-V2	JM3034	978	1
1	SU-V1	JM3034	978	1
序号	加工图编号	材料名称	长度	支/幅







 美特铝质有限公司 MIDI Aluminium Fabricator Ltd.		工程號	J856	類別		物料號	M1	
修改		採用工廠	地盤 ✓	制圖	李傳鵬	2023-10-04	圖號	J-856-SU-09
日期		材料颜色	-	图纸名称	GLASS CLADDING	2023-10-04	數量	1
				材料	-	2023-10-04	單件重量	- (KG)

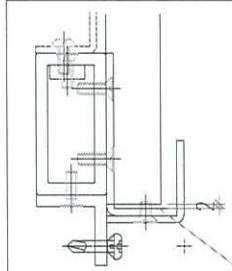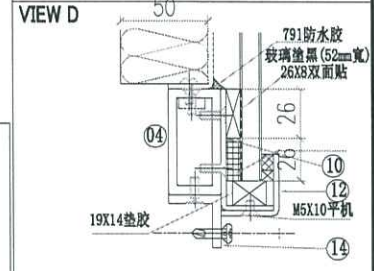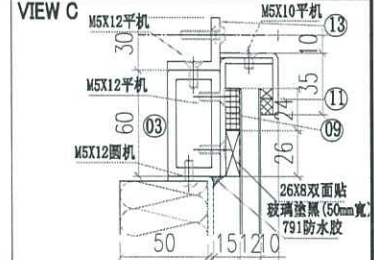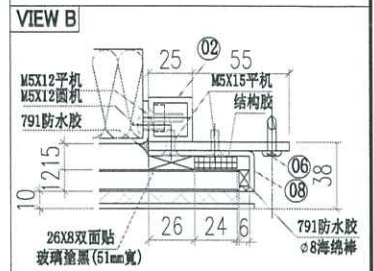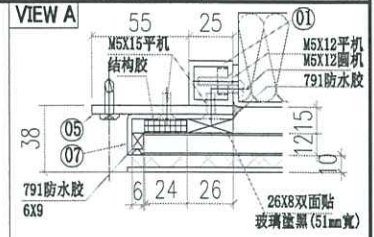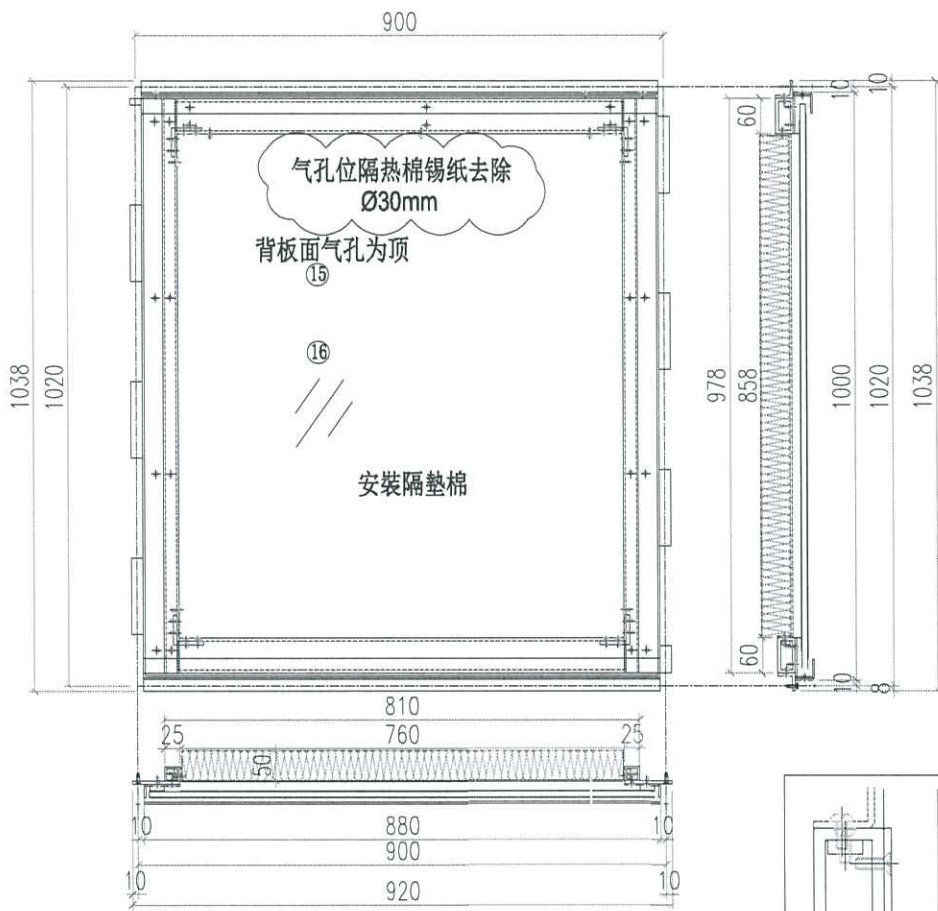

17	SU-G01	50*50*6铝角	16.5	4
16	GL4-D09	玻璃		1
15	SU-BP-9	背板		1
14	SU-V14-9	3MM板	880	1
13	SU-V13-9	3MM板	880	1
12	SU-V12-9	3MM板	880	1
11	SU-V11-9	3MM板	880	1
10	SU-V10-9	3MM板	880	1
9	SU-V9-9	3MM板	880	1
8	SU-V8	3MM板	985	1
7	SU-V7	3MM板	985	1
6	SU-V6	5MM板	978	1
5	SU-V5	5MM板	978	1
4	SU-V4-9	JMFG0035	760	1
3	SU-V3-9	JMFG0035	760	1
2	SU-V2	JM3034	978	1
1	SU-V1	JM3034	978	1
序号	加工图编号	材料名称	长度	支/幅







12/19

 美特铝质有限公司 MIDI Aluminium Fabricator Ltd.		工程號 J856 地盘 天榮站	類別 制圖 李傳鵬 復核 練松文 批准 林仁安	物料號 M1 圖號 J-856-SU-09R 數量 1 單件重量 - (KG)
修改日期 採用工廠 材料颜色 -	地盤 ✓ 图纸名称 GLASS CLADDING 材料 -			

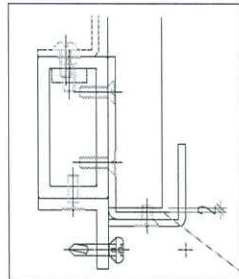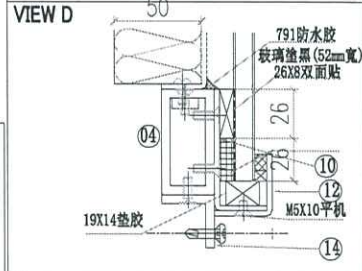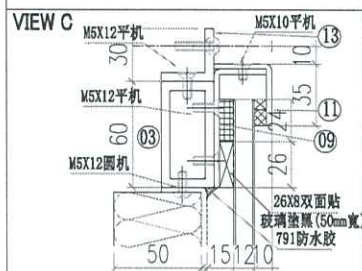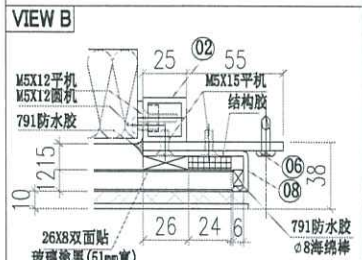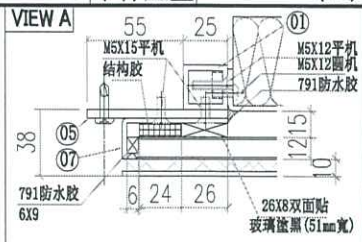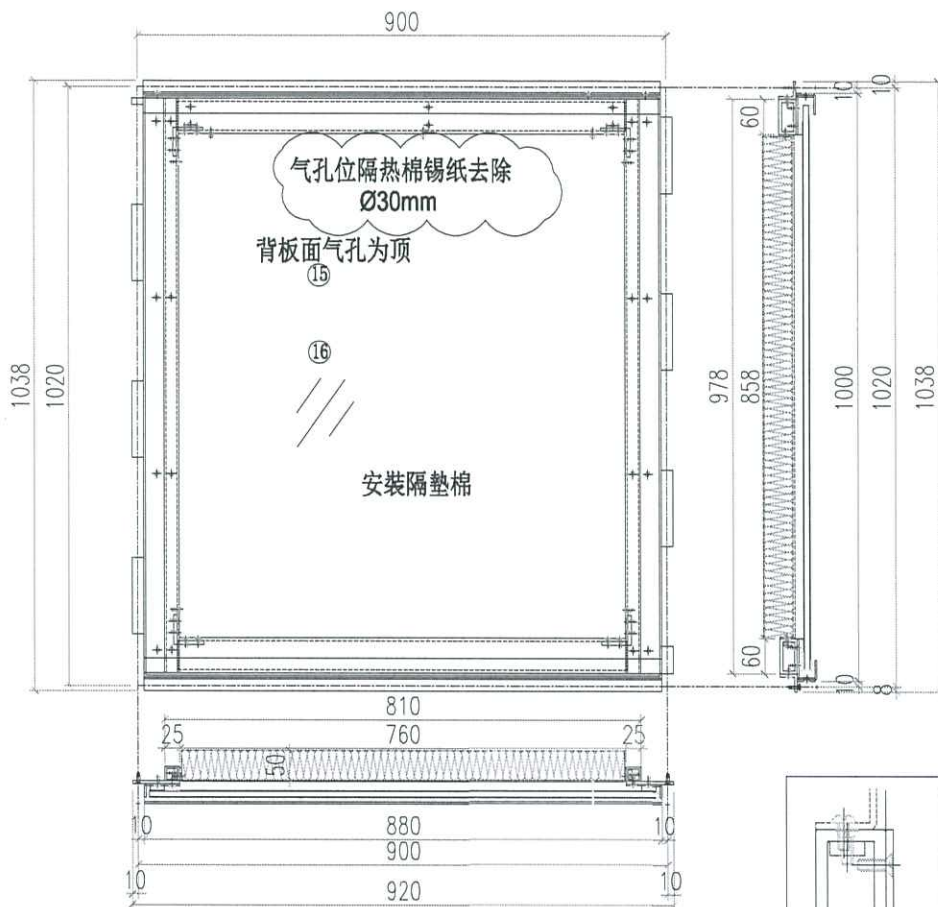







17	SU-G01	50*50*6铝角	16.5	4
16	GL4-D09	玻璃		1
15	SU-BP-9	背板		1
14	SU-V14R-6	3MM板	880	1
13	SU-V13R-6	3MM板	880	1
12	SU-V12-9	3MM板	880	1
11	SU-V11-9	3MM板	880	1
10	SU-V10-9	3MM板	880	1
9	SU-V9-9	3MM板	880	1
8	SU-V8	3MM板	985	1
7	SU-V7	3MM板	985	1
6	SU-V6	5MM板	978	1
5	SU-V5	5MM板	978	1
4	SU-V4R-6	JMFG0035	760	1
3	SU-V3R-6	JMFG0035	760	1
2	SU-V2	JM3034	978	1
1	SU-V1	JM3034	978	1
序号	加工图编号	材料名称	长度	支/幅

 美特铝质有限公司 MIDI Aluminium Fabricator Ltd.		工程號	J856	類別		物料號	M1
修改日期 日期		採用工廠 材料颜色	地盘 ✓ -	图纸名称 材料	制圖 李傳鵬 復核 練松文 批准 林仁安	2023-10-04 2023-10-04 2023-10-04	圖號 J-856-SU-10 數量 1 單件重量 - (KG)

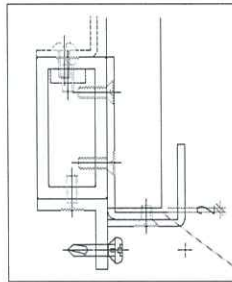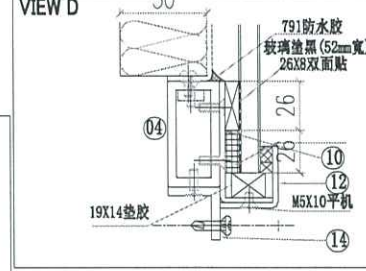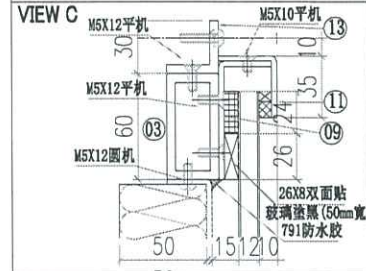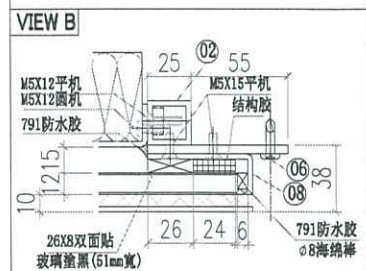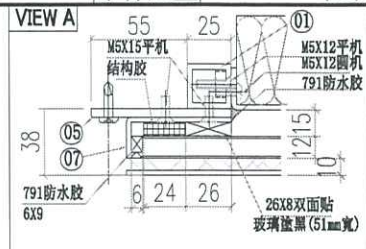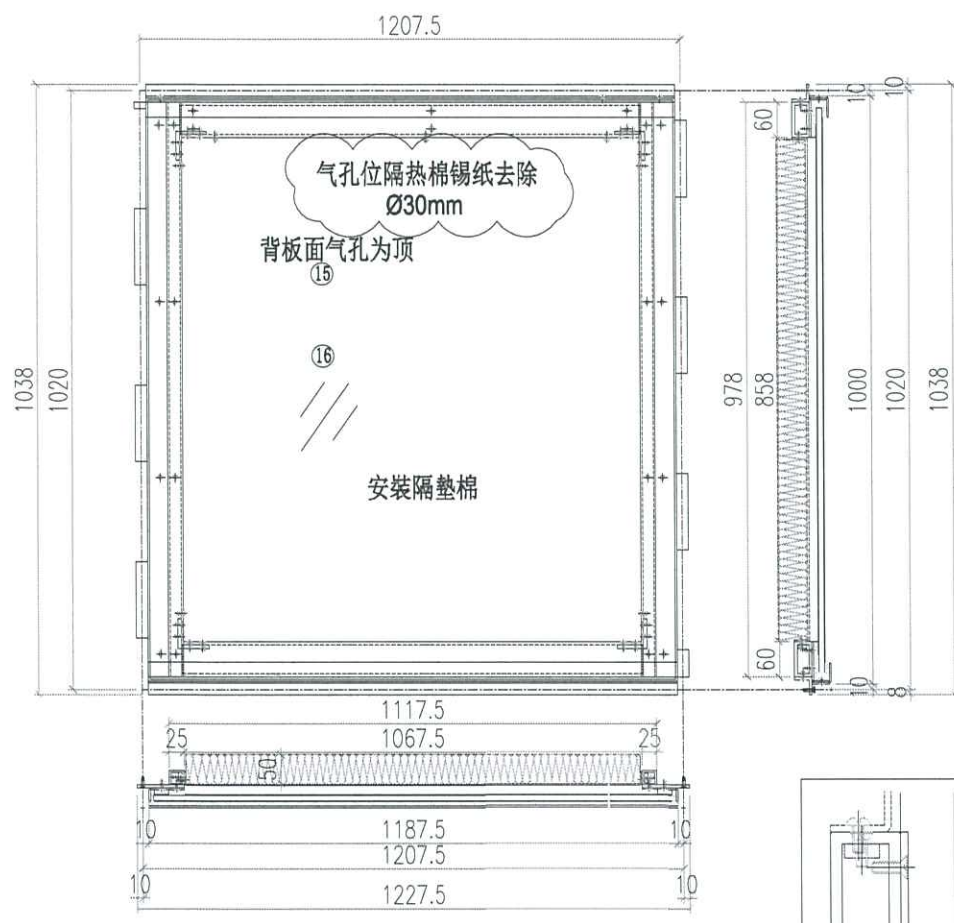







17	SU-G01	50*50*6铝角	16.5	4
16	GL4-D10	玻璃		1
15	SU-BP-10	背板		1
14	SU-V14-10	3MM板	1187.5	1
13	SU-V13-10	3MM板	1187.5	1
12	SU-V12-10	3MM板	1187.5	1
11	SU-V11-10	3MM板	1187.5	1
10	SU-V10-10	3MM板	1187.5	1
9	SU-V9-10	3MM板	1187.5	1
8	SU-V8	3MM板	985	1
7	SU-V7	3MM板	985	1
6	SU-V6	5MM板	978	1
5	SU-V5	5MM板	978	1
4	SU-V4-10	JMFG0035	1067.5	1
3	SU-V3-10	JMFG0035	1067.5	1
2	SU-V2	JM3034	978	1
1	SU-V1	JM3034	978	1
序号	加工图编号	材料名称	长度	支/幅

 美特铝质有限公司 MIDI Aluminium Fabricator Ltd.		工程號 J856 地盘 天榮站	類別 制圖 李傳鵬 2023-10-04 復核 練松文 2023-10-04 批准 林仁安 2023-10-04	物料號 M1 圖號 J-856-SU-01R 數量 6 單件重量 - (KG)
修改日期 採用工廠 材料颜色 -	地盤 ✓ 图纸名称 GLASS CLADDING 材料 -			

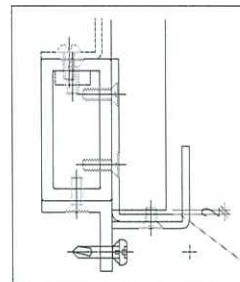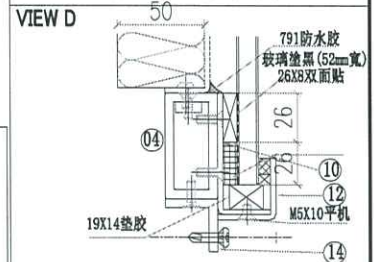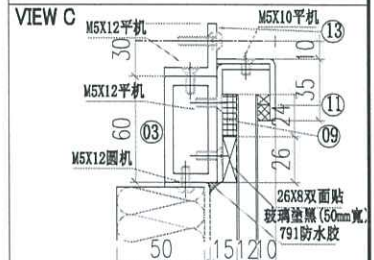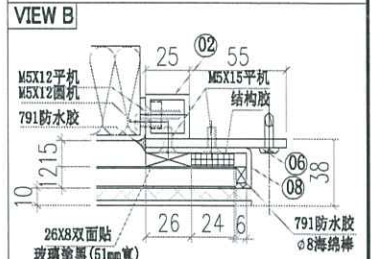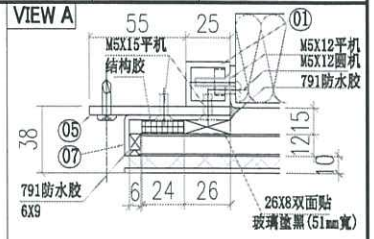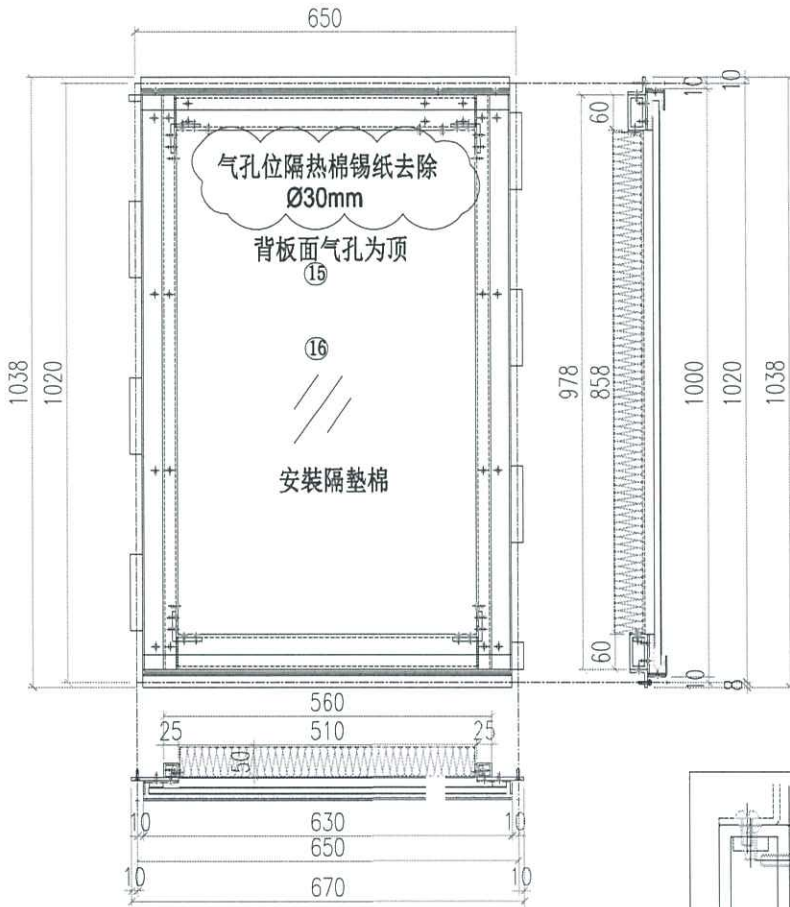







17	SU-G01	50*50*6铝角	16.5	4
16	GL4-D01	玻璃		1
15	SU-BP-1	背板		1
14	SU-V14R-1	3MM板	630	1
13	SU-V13R-1	3MM板	630	1
12	SU-V12-1	3MM板	630	1
11	SU-V11-1	3MM板	630	1
10	SU-V10-1	3MM板	630	1
9	SU-V9-1	3MM板	630	1
8	SU-V8	3MM板	985	1
7	SU-V7	3MM板	985	1
6	SU-V6	5MM板	978	1
5	SU-V5	5MM板	978	1
4	SU-V4R-1	JMFG0035	510	1
3	SU-V3R-1	JMFG0035	510	1
2	SU-V2	JM3034	978	1
1	SU-V1	JM3034	978	1
序号	加工图编号	材料名称	长度	支/幅

 美特铝质有限公司 MIDI Aluminium Fabricator Ltd.		工程號 J856 地盘 天榮站	類別 制圖 李傳鵬 2023-10-04	物料號 M1 圖號 J-856-SU-11
修改日期 採用工廠 材料颜色 -	地盤 ✓ 图纸名称 GLASS CLADDING 材料 -	復核 練松文 2023-10-04 批准 林仁安 2023-10-04	數量 1 單件重量 - (KG)	

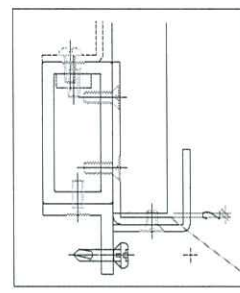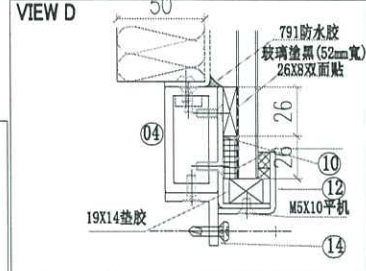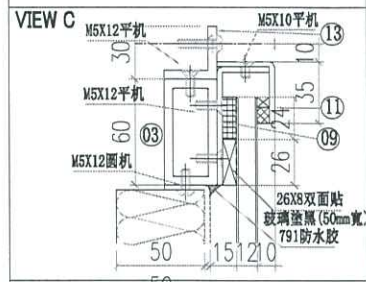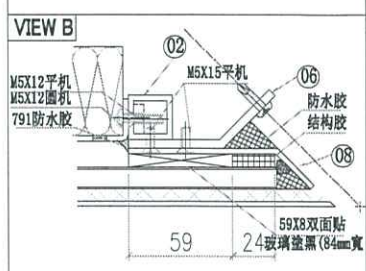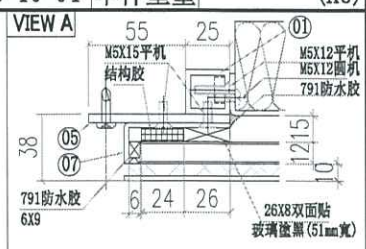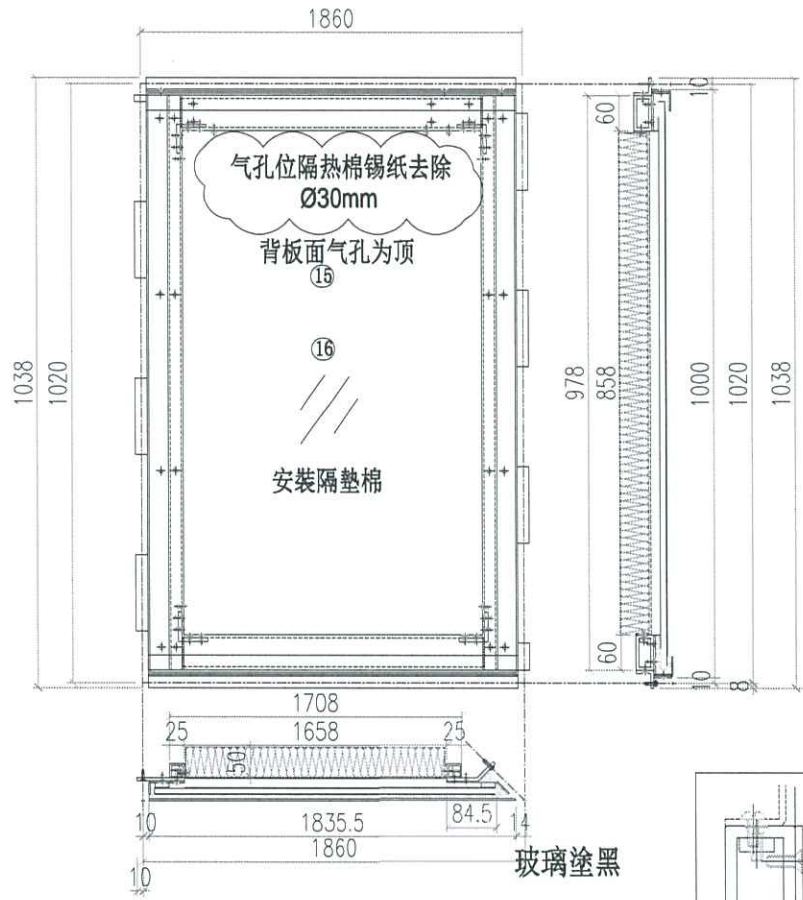







17	SU-G01	50*50*6铝角	16.5	4
16	GL4-D11	玻璃		1
15	SU-BP-11	背板		1
14	SU-V13-11	3MM板	1778	1
13	SU-V14-11	3MM板	1778	1
12	SU-V12RB	3MM板	1836	1
11	SU-V11RB	3MM板	1836	1
10	SU-V10RB	3MM板	1833	1
9	SU-V9RB	3MM板	1833	1
8	SU-V8R	3MM板	985	1
7	SU-V7	3MM板	985	1
6	SU-V6R	5MM板	978	1
5	SU-V5	5MM板	978	1
4	SU-V4-11	JMFG0035	1658	1
3	SU-V3-11	JMFG0035	1658	1
2	SU-V2	JM3034	978	1
1	SU-V1	JM3034	978	1
序号	加工图编号	材料名称	长度	支/幅

 美特铝质有限公司 MIDI Aluminium Fabricator Ltd.		工程號	J856	類別		物料號	M1	
修改		採用工廠	地盤 ✓	制圖	李傳鵬	2023-10-04	圖號	J-856-SU-12
日期		材料颜色	-	图纸名称	GLASS CLADDING	2023-10-04	數量	1
				材料	-	2023-10-04	單件重量	- (KG)
				批准	林仁安			

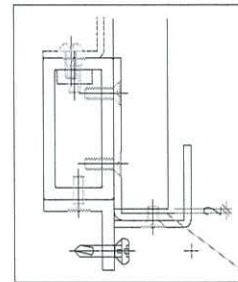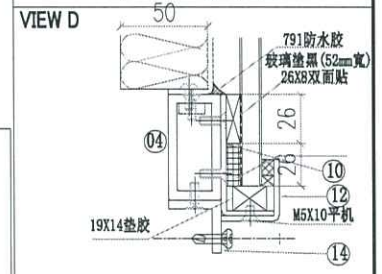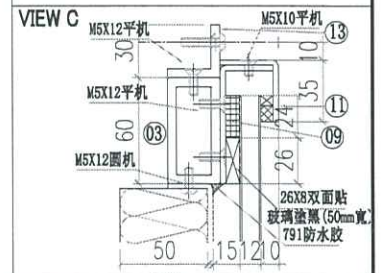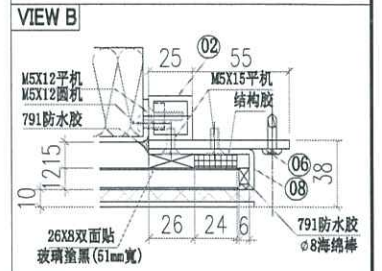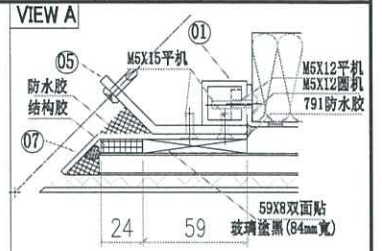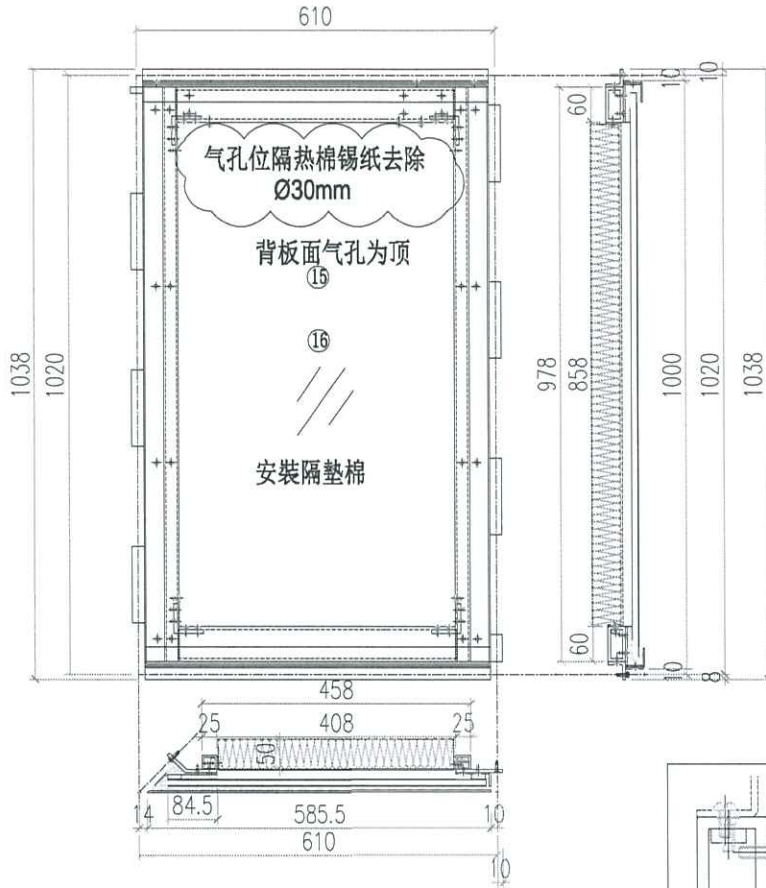







17	SU-G01	50*50*6铝角	16.5	4
16	GL4-D12	玻璃		1
15	SU-BP-12	背板		1
14	SU-V14R-2	3MM板	528	1
13	SU-V13R-2	3MM板	528	1
12	SU-V12RC	3MM板	586	1
11	SU-V11RC	3MM板	586	1
10	SU-V10RC	3MM板	583	1
9	SU-V9RC	3MM板	583	1
8	SU-V8	3MM板	985	1
7	SU-V7R	3MM板	985	1
6	SU-V6	5MM板	978	1
5	SU-V5R	5MM板	978	1
4	SU-V4R-2	JMFG0035	408	1
3	SU-V3R-2	JMFG0035	408	1
2	SU-V2	JM3034	978	1
1	SU-V1	JM3034	978	1
序号	加工图编号	材料名称	长度	支/幅

 美特铝质有限公司 MIDI Aluminium Fabricator Ltd.	工程號	J856	類別		物料號	M1	
	地盘	天榮站	制圖	李傳鵬	2023-10-04	圖號	J-856-SU-13
修改日期	採用工廠	地盤 ✓	图纸名称	GLASS CLADDING	復核	練松文	2023-10-04
	材料颜色	-	材料	-	批准	林仁安	2023-10-04
						數量	1
						單件重量	- (KG)

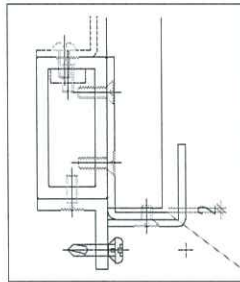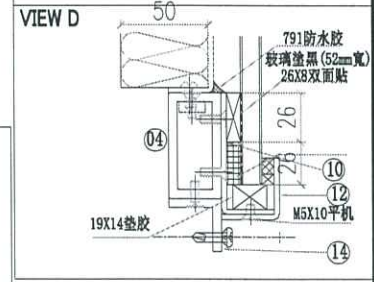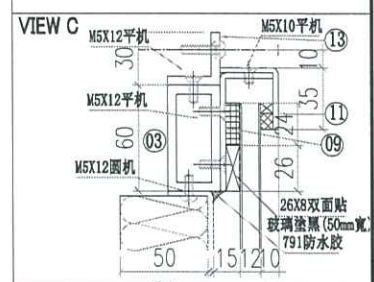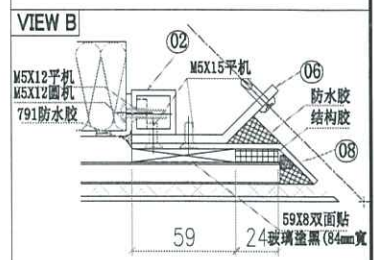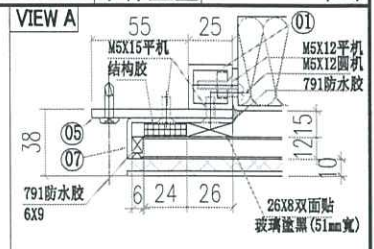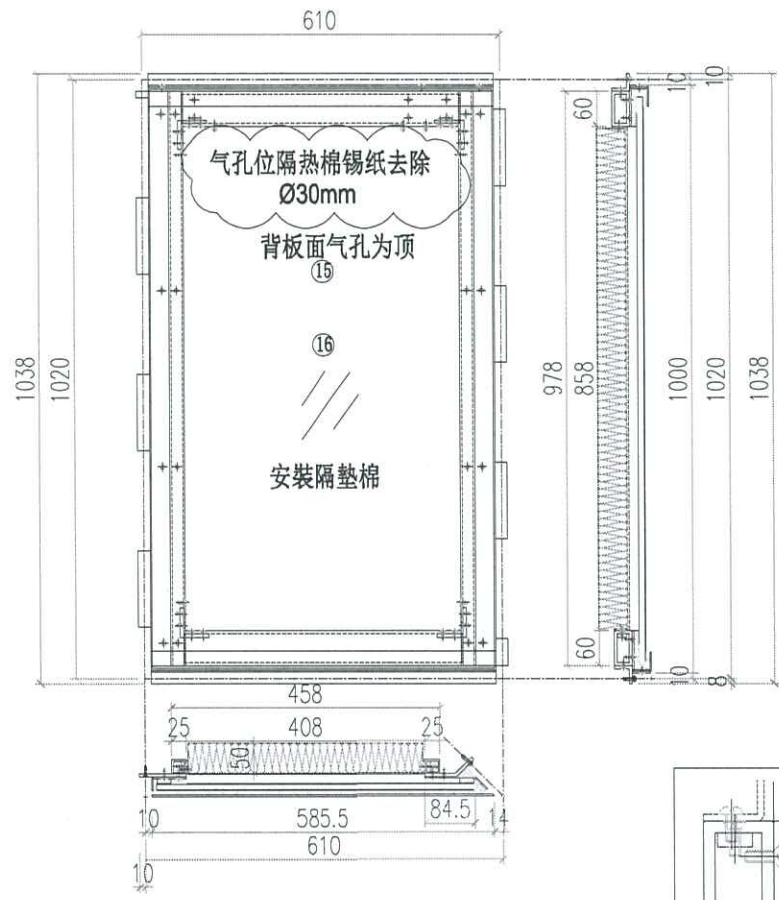

17	SU-G01	50*50*6铝角	16.5	4
16	GL4-D12	玻璃		1
15	SU-BP-12	背板		1
14	SU-V13-12	3MM板	528	1
13	SU-V14-12	3MM板	528	1
12	SU-V12RD	3MM板	586	1
11	SU-V11RD	3MM板	586	1
10	SU-V10RD	3MM板	583	1
9	SU-V9RD	3MM板	583	1
8	SU-V8R	3MM板	985	1
7	SU-V7	3MM板	985	1
6	SU-V6R	5MM板	978	1
5	SU-V5	5MM板	978	1
4	SU-V4-12	JMFG0035	408	1
3	SU-V3-12	JMFG0035	408	1
2	SU-V2	JM3034	978	1
1	SU-V1	JM3034	978	1
序号	加工图编号	材料名称	长度	支/幅

 美特铝质有限公司 MIDI Aluminium Fabricator Ltd.			工程號 J856 地盘 天榮站	類別 制圖 李傳鵬 2023-10-04 復核 練松文 2023-10-04 批准 林仁安 2023-10-04	物料號 M1 圖號 J-856-SU-14 數量 1 單件重量 - (KG)
修改 日期	採用工廠 材料颜色 -	地盤 ✓	图纸名称 GLASS CLADDING 材料 -		

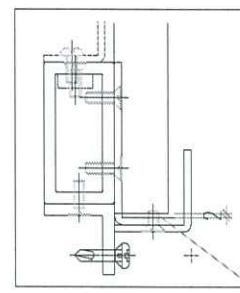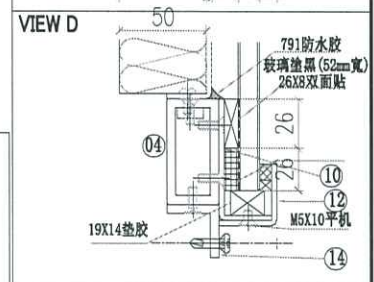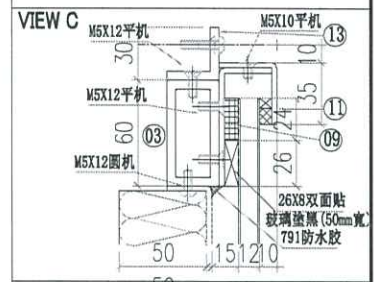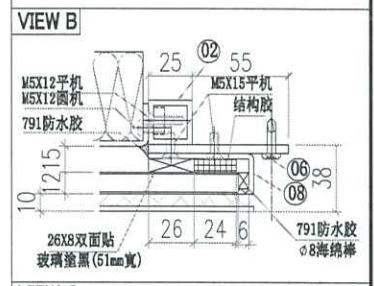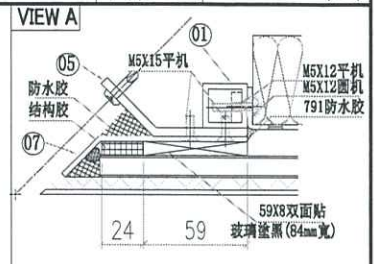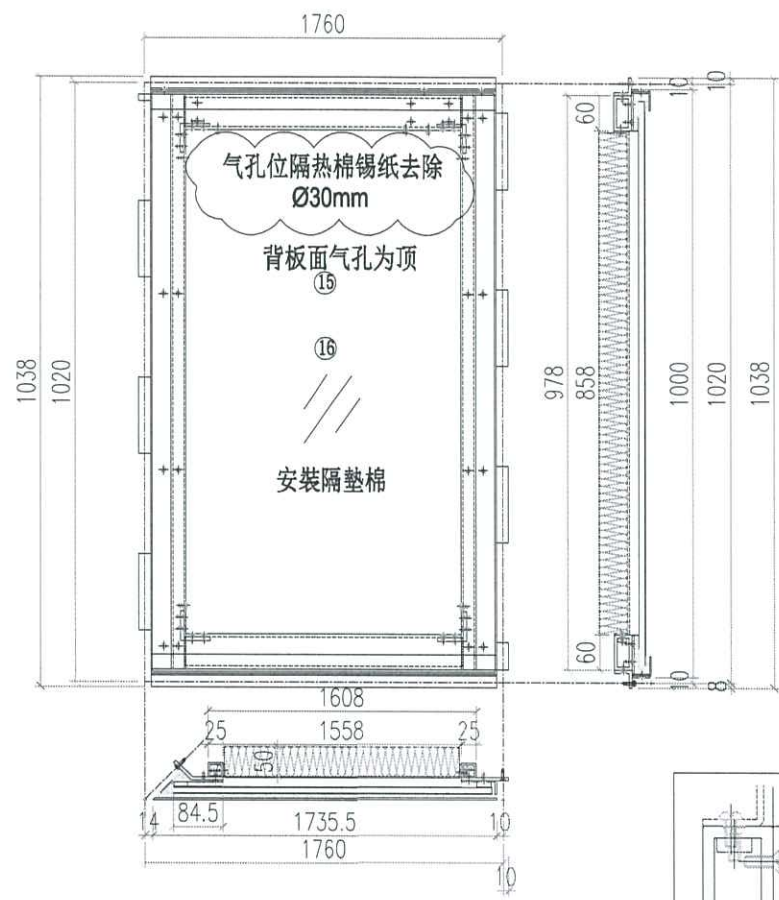

17	SU-G01	50*50*6铝角	16.5	4
16	GL4-D13	玻璃		1
15	SU-BP-13	背板		1
14	SU-V14R-3	3MM板	1678	1
13	SU-V13R-3	3MM板	1678	1
12	SU-V12RA	3MM板	1736	1
11	SU-V11RA	3MM板	1736	1
10	SU-V10RA	3MM板	1733	1
9	SU-V9RA	3MM板	1733	1
8	SU-V8	3MM板	985	1
7	SU-V7R	3MM板	985	1
6	SU-V6	5MM板	978	1
5	SU-V5R	5MM板	978	1
4	SU-V4R-4	JMFG0035	1558	1
3	SU-V3R-3	JMFG0035	1558	1
2	SU-V2	JM3034	978	1
1	SU-V1	JM3034	978	1
序号	加工图编号	材料名称	长度	支/幅