



COPY



工程指示 / 要求簡箋 ENGINEER INSTRUCTIONS(E.I.)

工程指示編號:	EI- 7780	修改版本:	-
	HK-0874		
工程編號:	J 856	工程名稱:	天榮站
收件人:	生統/林仁安/Maggie	發件人:	Iris
工程項目:	T1售樓處單元幕牆鋁型材BM表(廠用)	日期:	16/05/2024

<input type="checkbox"/> 原合約工程包	<input type="checkbox"/> 原合約工程加 / 減賬 QT-	<input checked="" type="checkbox"/> 新工程報價 QT-
---------------------------------	--	---

信件批核號碼/圖紙參考編號:	批核模具圖紙編號:
客戶指示附件:	管理內部批簽署:

<input type="checkbox"/> 初步鋁料 B.M.	<input type="checkbox"/> 加工拆圖, 然後生產	<input type="checkbox"/> 尺寸表
<input type="checkbox"/> 正式鋁料 B.M.	<input type="checkbox"/> 技術上資料 / 指示	<input type="checkbox"/> 報價
<input type="checkbox"/> 配件 B.M.	<input type="checkbox"/> 樣辦或貨品說明書	<input type="checkbox"/> 分判合約
<input type="checkbox"/> 其他:		

內容:
T1售樓處單元幕牆鋁型材BM表(廠用)

完成上列要求日期: 30/05/2024

國內

<input type="checkbox"/> 生產技術總監	<input type="checkbox"/> 連附件	<input checked="" type="checkbox"/> 技術部	<input checked="" type="checkbox"/> 連附件	<input type="checkbox"/> 生產部	<input type="checkbox"/> 連附件
<input type="checkbox"/> 採購部	<input type="checkbox"/> 連附件	<input checked="" type="checkbox"/> 生產統籌部	<input checked="" type="checkbox"/> 連附件	<input type="checkbox"/> 報關組	<input type="checkbox"/> 連附件
<input type="checkbox"/> 質檢部	<input type="checkbox"/> 連附件	<input type="checkbox"/> 會計部	<input type="checkbox"/> 連附件	<input type="checkbox"/> 機械設計部	<input type="checkbox"/> 連附件
<input type="checkbox"/> 香港辦	<input type="checkbox"/> 連附件	<input type="checkbox"/> 其他:			

香港



<input type="checkbox"/> 行政部	<input type="checkbox"/> 連附件	<input type="checkbox"/> 會計部	<input type="checkbox"/> 連附件	<input type="checkbox"/> 統籌部	<input type="checkbox"/> 連附件	<input type="checkbox"/> 工程部	<input type="checkbox"/> 連附件
<input checked="" type="checkbox"/> 採購部	<input checked="" type="checkbox"/> 連附件	<input type="checkbox"/> QS部	<input type="checkbox"/> 連附件	<input checked="" type="checkbox"/> 地盤管理	<input checked="" type="checkbox"/> 連附件	<input type="checkbox"/> 維修部	<input type="checkbox"/> 連附件

*發件人簽署: Iris	*組別成員批核簽署:
傳遞編號:	項目經理簽署:

 特鋁質有限公司 DI Aluminium Fabricator Ltd.		工程號: J-856	計算: 李傳鵬	日期: 13-May-24	送呈: KEN
廠用鋁型材B.M.表 A/C Code: 566.154		地盤名稱: 天榮站	核對: 練松文	日期: 13-May-24	副本:
項目類別: 單元幕牆T1售樓處		批准: 林仁安	日期: 13-May-24	此BM依據E17709單元幕牆施工圖第1版計算	
BM編號:		有顏色鋁料(Kg): 566.154	無顏色鋁料(Kg): 346.93	V.F總面積(59.78	

序號	修改標示	美特料號	廠家料號	鋁料名稱	顏色	合金狀態	長度 (mm)	數量 (支)		重量(Kgs)		V.F.(米 ²)		備注
								實用	後備	Kg/M	總重量	米 ² /米	Total_V.F.	
1		AM06	CKHK17389	收邊梗企料	UCT542919XL-3	6063-T6	3200	2	0	6.62	42.368	0.413	2.643	
2		AM01	CKHK17384	梗公企料	UCT542919XL-3	6063-T6	3200	1	0	5.19	16.608	0.368	1.178	
3		AM02	CKHK17385	梗母企料	UCT542919XL-3	6063-T6	3200	1	0	4.59	14.688	0.314	1.005	
4		X86365	CKHK17383	母企料 (生窗)	UCT542919XL-3	6063-T6	3200	1	0	3.41	10.912	0.274	0.877	
5		X86364	CKHK17382	公企料 (生窗)	UCT542919XL-3	6063-T6	3200	1	0	4.01	12.832	0.333	1.066	
6		AM03	CKHK17386	公企料 (轉角)	UCT542919XL-3	6063-T6	3200	1	0	5.19	16.608	0.509	1.629	
7		AM04	CKHK17387	母企料 (轉角)	UCT542919XL-3	6063-T6	3200	1	0	7.29	23.328	0.413	1.322	
8		X86366	CKHK17984	副框料	UCT542919XL-3	6063-T6	5000	3	0	2.133	31.995	0.232	3.480	
9		X86367	CKHK17985	收邊生企料	UCT542919XL-3	6063-T6	3200	2	0	5.642	36.109	0.386	2.470	
10		AT01	CKHK17390	頂橫料	UCT542919XL-3	6063-T6	5500	2	0	6.03	66.330	0.272	2.992	
11		AT02	CKHK17391	底橫料	UCT542919XL-3	6063-T6	5500	1	0	5.653	31.092	0.284	1.562	
12		AT03	CKHK17392	梗中橫料	UCT542919XL-3	6063-T6	5500	2	0	4.96	54.560	0.707	7.777	
13		AT04	CKHK17393	上梗下生中橫	UCT542919XL-3	6063-T6	6000	1	0	4.54	27.240	0.566	3.396	
14		AT05	CKHK17394	上生下梗中橫	UCT542919XL-3	6063-T6	6000	1	0	4.66	27.960	0.584	3.504	
15		WS01	CKHK17414	窗玉料	UCT542919XL-3	6063-T6	6000	2	0	1.451	17.412	0.271	3.252	
16		WS03	CKHK17416	窗玉料	UCT542919XL-3	6063-T6	6000	1	0	1.892	11.352	0.378	2.268	
17		X86368	CKHK17986	牆邊鋁碼	Anodized	6061-T6	6500	1	0	16.25	105.625	0.000	0.000	
18		AB02	CKHK17407	鋁角	Anodized	6061-T6	5600	1	0	8.087	45.287	0.000	0.000	
19		GS01	CKHK17398	水槽料駁接碼	Anodized	6061-T6	5300	1	0	2.27	12.031	0.000	0.000	


第 1 頁, 共 3 頁


		特鋁質有限公司 DI Aluminium Fabricator Ltd.		工程號: J-856	計算: 李傳鵬	日期: 13-May-24	送呈: KEN
廠用鋁型材B.M.表		項目類別: 單元幕牆T1售樓處		批准: 林仁安	日期: 13-May-24	此BM依據E17709單元幕牆施工圖第1版計算	
BM編號:		A/C Code:		有顏色鋁料(Kg): 566.154		無顏色鋁料(Kg): 346.93 V.F總面積(59.78	

序號	修改標示	美特料號	廠家料號	鋁料名稱	顏色	合金狀態	長度 (mm)	數量 (支)		重量 (Kgs)		V.F.(米 ²)		備注
								實用	後備	Kg/M	總重量	米 ² /米	Total_V.F.	
20		X86372	CKHK17990	掛碼	Anodized	6061-T6	5700	1	0	1	5.956	33.949	0.000	0.000
21		X86373	CKHK17991	掛碼	Anodized	6061-T6	5300	1	0	1	8.858	46.947	0.000	0.000
22		AC01	CKHK17400	外蓋	UCT542919XL-3	6063-T5	6500	4	0	4	0.213	5.538	0.082	2.132
23		AC02	CKHK17401	外蓋	UCT542919XL-3	6063-T5	6000	2	0	2	0.191	2.292	0.074	0.888
24		X86412	CKHK17403	外蓋	UCT542919XL-3	6063-T6	5500	9	0	9	0.705	34.898	0.184	9.108
25		AC04	CKHK17405	外蓋	UCT542919XL-3	6063-T5	6400	2	0	2	0.415	5.312	0.156	1.997
26		AW01	CKHK17988	50介子	Anodized	6061-T6	5600	1	0	1	0.801	4.486	0.000	0.000
27		X86370	CKHK17988	拉吧	UCT542919XL-3	6061-T6	6000	1	0	1	0.151	0.906	0.029	0.173
28		X86371	CKHK17989	副框料	UCT542919XL-3	6063-T6	6000	1	0	1	0.989	5.934	0.129	0.774
29		X86374	CKHK17992	副框料	UCT542919XL-3	6063-T6	5500	2	0	2	0.816	8.976	0.151	1.661
30		X86375	CKHK17993	副框料	UCT542919XL-3	6063-T6	5500	2	0	2	0.623	6.853	0.121	1.331
31		X86376	CKHK17994	副框料	UCT542919XL-3	6063-T6	5000	1	0	1	0.851	4.255	0.155	0.775
32		MS01	CKHK17396	墊巴	Anodized	6061-T6	5300	1	0	1	0.344	1.823	0.000	0.000
33		MS02	CKHK17397	墊巴	Anodized	6061-T6	5300	1	0	1	0.943	4.998	0.000	0.000
34		MS03	CKHK17426	墊巴	Anodized	6061-T6	5300	1	0	1	0.591	3.132	0.000	0.000
35		AS01	CKHK17425	連接碼	Anodized	6063-T5	5300	1	0	1	0.333	1.765	0.099	0.522
36		JM1069	JM1069	60*60*5鋁角	Anodized	6061-T6	5300	1	0	1	1.683	8.920	0.000	0.000
37		JMA0525	JMA0525	40*26*3鋁角	Anodized	6063-T5	5600	2	0	2	0.553	6.194	0.000	0.000
38		AJ01	CKHK17417	鋁扣碼	Anodized	6061-T6	6200	1	0	1	1.122	6.956	0.000	0.000


J-856單元式幕牆鋁料模圖(1)

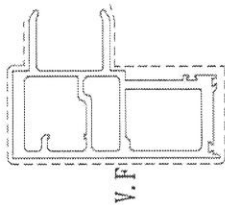


型材模号: CKHK17384
 模號: AM01
 名稱: 梗公企料
 合金狀態: 6063-T6
 重量: 5.19 KG/M
 V.F.: 0.368 m²/m

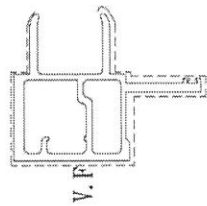


型材模号: CKHK17982
 模號: X86364
 名稱: 生公企料
 合金狀態: 6063-T6
 重量: 4.01 KG/M
 V.F.: 0.333 m²/m

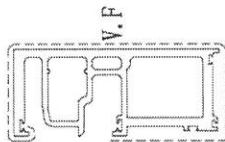


型材模号: CKHK17385
 模號: AM02
 名稱: 梗母企料
 合金狀態: 6063-T6
 重量: 4.59 KG/M
 V.F.: 0.314 m²/m

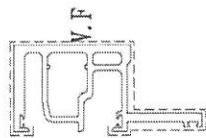


型材模号: CKHK17983
 模號: X86365
 名稱: 生母企料
 合金狀態: 6063-T6
 重量: 3.41 KG/M
 V.F.: 0.274 m²/m

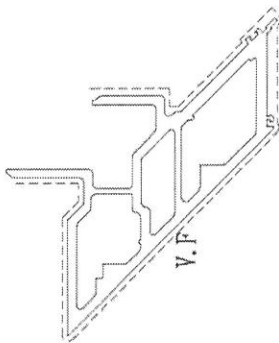


型材模号: CKHK17386
 模號: AM03
 名稱: 梗公企料(轉角)
 合金狀態: 6063-T6
 重量: 5.19 KG/M
 V.F.: 0.509 m²/m

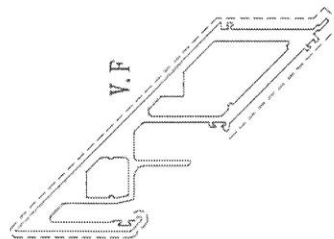


型材模号: CKHK17387
 模號: AM04
 名稱: 梗母企料(轉角)
 合金狀態: 6063-T6
 重量: 7.29 KG/M
 V.F.: 0.413 m²/m

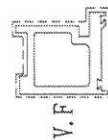


型材模号: CKHK17984
 模號: AD06
 名稱: 梗副框料
 合金狀態: 6063-T6
 重量: 2.133 KG/M
 V.F.: 0.232 m²/m

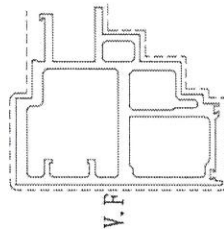

型材模号: CKHK17389
 模號: AM06
 名稱: 收邊梗企料
 合金狀態: 6063-T6
 重量: 6.62 KG/M
 V.F.: 0.413 m²/m

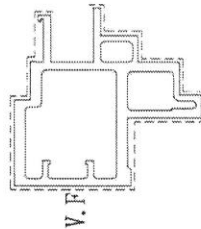


型材模号: CKHK17985
 模號: X86367
 名稱: 收邊生企料
 合金狀態: 6063-T6
 重量: 5.642 KG/M
 V.F.: 0.386 m²/m

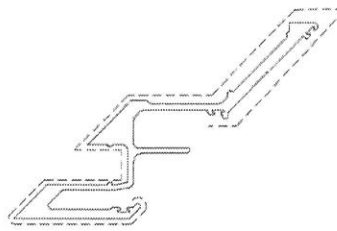


AM04切成AM04A
 模號: AM04A
 名稱: 梗母企料(轉角)
 合金狀態: 6063-T6
 重量: 7.29 KG/M
 V.F.: 0.413 m²/m


J-856單元式幕牆鋁料模圖(2)

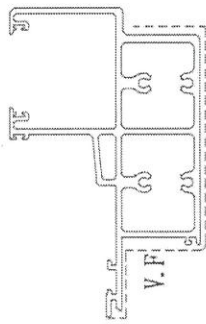


型材模号: CKHK17390
 模號: AT01
 名稱: 頂橫料
 合金狀態: 6063-T6
 重量: 6.03 KG/M
 V.F.: 0.272 m²/m

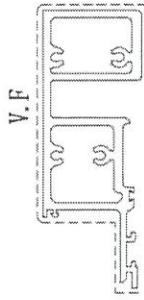


型材模号: CKHK17391
 模號: AT02
 名稱: 底橫料
 合金狀態: 6063-T6
 重量: 5.653 KG/M
 V.F.: 0.284 m²/m

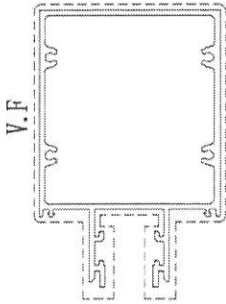


型材模号: CKHK17392
 模號: AT03
 名稱: 梗窗中橫
 合金狀態: 6063-T6
 重量: 4.96 KG/M
 V.F.: 0.707 m²/m

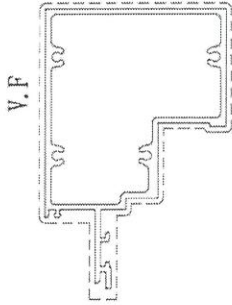

型材模号: CKHK17393
 模號: AT04
 名稱: 生窗中橫
 合金狀態: 6063-T6
 重量: 4.54 KG/M
 V.F.: 0.566 m²/m

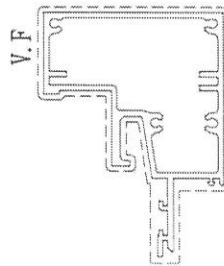

型材模号: CKHK17394
 模號: AT05
 名稱: 生窗中橫
 合金狀態: 6063-T6
 重量: 4.66 KG/M
 V.F.: 0.584 m²/m

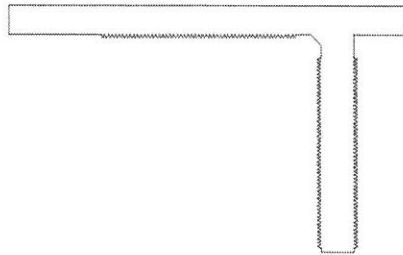


型材模号: CKHK17395
 模號: X86368
 名稱: 牆邊鋁碼
 合金狀態: 6061-T6
 重量: 16.25 KG/M
 V.F.: 0 m²/m



型材模号: CKHK17397
 模號: MS02
 名稱: 連接件
 合金狀態: 6061-T6
 重量: 0.943 KG/M
 V.F.: 0 m²/m



型材模号: CKHK17398
 模號: GS01
 名稱: 水槽料致接碼
 合金狀態: 6061-T6
 重量: 2.27 KG/M
 V.F.: 0 m²/m

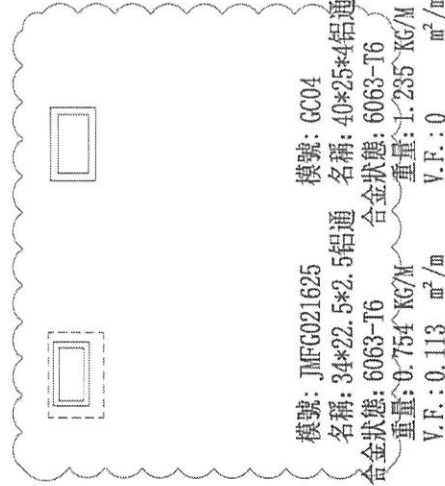

模號: JMF021625
 名稱: 34*22.5*2.5鋁通
 合金狀態: 6063-T6
 重量: 0.754 KG/M
 V.F.: 0.113 m²/m

模號: GC04
 名稱: 40*25*4鋁通
 合金狀態: 6063-T6
 重量: 1.285 KG/M
 V.F.: 0 m²/m

J-856單元式幕牆鋁料模圖(3)




型材模号: CKHK17400
 模號: AC01
 名稱: 裝飾壓蓋
 合金狀態: 6063-T5
 重量: 0.213 KG/M
 V.F.: 0.082 m²/m



型材模号: CKHK17401
 模號: AC02
 名稱: 裝飾壓蓋
 合金狀態: 6063-T5
 重量: 0.191 KG/M
 V.F.: 0.074 m²/m



型材模号: XXX
 模號: X86412
 名稱: 裝飾壓蓋
 合金狀態: 6063-T6
 重量: 0.705 KG/M
 V.F.: 0.184 m²/m

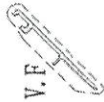

型材模号: CKHK17403
 模號: AC04
 名稱: 裝飾壓蓋
 合金狀態: 6063-T5
 重量: 0.415 KG/M
 V.F.: 0.156 m²/m




型材模号: CKHK17987
 模號: X86369
 名稱: 裝飾壓蓋
 合金狀態: 6063-T5
 重量: 0.382 KG/M
 V.F.: 0.145 m²/m



型材模号: CKHK17405
 模號: AW01
 名稱: 50介子
 合金狀態: 6061-T6
 重量: 0.801 KG/M
 V.F.: 0 m²/m



模號: GC03
 名稱: 50*30*4鋁通
 合金狀態: 6063-T6
 重量: 1.561 KG/M
 V.F.: 0 m²/m

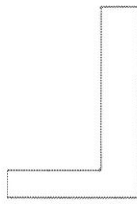


型材模号: CKHK17407
 模號: AB02
 名稱: 73x105x21mm鋁角
 合金狀態: 6061-T6
 重量: 8.087 KG/M
 V.F.: 0 m²/m




型材模号: CKHK17989
 模號: X86371
 名稱: 梗副框料
 合金狀態: 6063-T6
 重量: 0.989 KG/M
 V.F.: 0.129 m²/m



型材模号: CKHK17988
 模號: X86370
 名稱: 傳動杆
 合金狀態: 6061-T6
 重量: 0.151 KG/M
 V.F.: 0.0288 m²/m

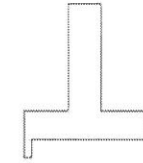


型材模号: CKHK17990
 模號: X86372
 名稱: 直鋁掛碼
 合金狀態: 6061-T6
 重量: 5.956 KG/M
 V.F.: 0 m²/m

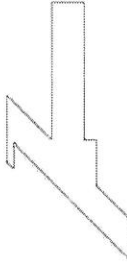


型材模号: CKHK17991
 模號: X86373
 名稱: 斜鋁掛碼
 合金狀態: 6061-T6
 重量: 8.858 KG/M
 V.F.: 0 m²/m




模號: 20*20*3鋁角
 名稱: 20*20*3鋁角
 合金狀態: 6063-T5
 重量: 0.301 KG/M
 V.F.: 0 m²/m

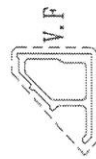


型材模号: CKHK18054
 模號: X86391
 名稱: 梗副框料
 合金狀態: 6063-T6
 重量: 1.197 KG/M
 V.F.: 0.173 m²/m

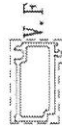


型材模号: CKHK17992
 模號: X86374
 名稱: 梗副框料
 合金狀態: 6063-T6
 重量: 0.816 KG/M
 V.F.: 0.151 m²/m

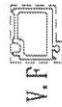


型材模号: CKHK17993
 模號: X86375
 名稱: 梗副框料
 合金狀態: 6063-T6
 重量: 0.623 KG/M
 V.F.: 0.121 m²/m

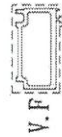

型材模号: CKHK17994
 模號: X86376
 名稱: 梗副框料
 合金狀態: 6063-T6
 重量: 0.851 KG/M
 V.F.: 0.155 m²/m

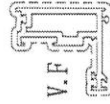


型材模号: CKHK17414
 模號: WS01
 名稱: 窗玉料
 合金狀態: 6063-T6
 重量: 1.451 KG/M
 V.F.: 0.271 m²/m

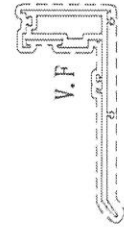

型材模号: CKHK17415
 模號: WS02
 名稱: 轉角副框料
 合金狀態: 6063-T6
 重量: 1.995 KG/M
 V.F.: 0.410 m²/m

J-856單元式幕牆鋁料模圖(4)

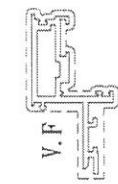


型材模號: CKHK17416
 模號: WS03
 名稱: 窗玉料
 合金狀態: 6063-T6
 重量: 1.892 KG/M
 V.F.: 0.378 m²/m



型材模號: CKHK17417
 模號: AJ01
 名稱: 鋁扣碼
 合金狀態: 6061-T6
 重量: 1.122 KG/M
 V.F.: 0 m²/m




型材模號: CKHK17418
 模號: AJ04
 名稱: 鋁扣碼
 合金狀態: 6063-T5
 重量: 0.185 KG/M
 V.F.: 0 m²/m

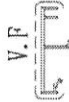

型材模號: CKHK17419
 模號: AC06
 名稱: 鋁扣蓋
 合金狀態: 6063-T5
 重量: 0.331 KG/M
 V.F.: 0.065 m²/m



型材模號: CKHK17420
 模號: AC07
 名稱: 鋁扣蓋
 合金狀態: 6063-T5
 重量: 0.374 KG/M
 V.F.: 0.072 m²/m

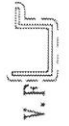

型材模號: CKHK17421
 模號: AC08
 名稱: 鋁扣蓋
 合金狀態: 6063-T5
 重量: 0.407 KG/M
 V.F.: 0.077 m²/m



模號: JM1069
 名稱: 60*60*5鋁角
 合金狀態: 6061-T6
 重量: 1.683 KG/M
 V.F.: 0 m²/m



模號: SF02
 名稱: 加筋肋
 合金狀態: 6063-T6
 重量: 1.734 KG/M
 V.F.: 0 m²/m




模號: JMA0525
 名稱: 40*26*3鋁角
 合金狀態: 6063-T5
 重量: 0.553 KG/M
 V.F.: 0 m²/m



型材模號: CKHK17424
 模號: AJ03
 名稱: 鋁扣碼
 合金狀態: 6063-T5
 重量: 0.361 KG/M
 V.F.: 0 m²/m



型材模號: CKHK17425
 模號: AS01
 名稱: 鋁扣碼
 合金狀態: 6063-T5
 重量: 0.333 KG/M
 V.F.: 0.0985 m²/m

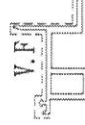

型材模號: CKHK17995
 模號: X86377
 名稱: 九字料
 合金狀態: 6063-T6
 重量: 1.155 KG/M
 V.F.: 0.131 m²/m



模號: JM1038
 名稱: 20*15*3鋁角
 合金狀態: 6063-T6
 重量: 0.281 KG/M
 V.F.: 0 m²/m




模號: JM1089
 名稱: 34*19*3鋁角
 合金狀態: 6063-T6
 重量: 0.440 KG/M
 V.F.: 0 m²/m



模號: JMA0010
 名稱: 76.2*50.8*3.18鋁角
 合金狀態: 6063-T6
 重量: 1.15 KG/M
 V.F.: 0 m²/m



型材模號: CKHK17426
 模號: MS03
 名稱: 鉛墊
 合金狀態: 6061-T6
 重量: 0.591 KG/M
 V.F.: 0 m²/m

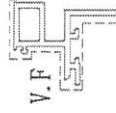

型材模號: CKHK17996
 模號: X86378
 名稱: 九字料
 合金狀態: 6063-T6
 重量: 1.388 KG/M
 V.F.: 0.194 m²/m