美 特 鋁 質 有 限 公 司
MIDI ALUMINIUM FABRICATOR LTD.

工程指示 / 要求簡箋(E.I.)

工程指示編號：**EI / 4162 / 21** 修改版次：**B**

工程編號 ：**J857** 工程名稱 ：**啟德 6552**

工程項目 ：**預製窗 - 大貨鋁窗鋁料加工圖**

收件人 ：生統 發件人 ： **Yancy Chen** 日 期 ：**28/12/2021**

☐要求提供 / ☐確認 事項 ：

( ) 初步鋁料 B.M. ( ) 加工拆圖，然後生產 ( ) 尺寸表

( ) 正式鋁料 B.M. ( ) 技術上資料 / 指示 ( ) 報價

( ) 配件 B.M. ( ) 樣辦或貨品說明書 ( ) 分判合約

( ) 其他 ：_____

內容 ：

請按附件修改開料單(M01-1, M01-2, M02)和修改圖紙加工, 分批送東莞鴻輝預製廠.

鴻輝預製廠地址: 東莞市沙田鎮福祿沙管理區.

聯係人及聯係電話: 江小葉, 1372 355 3807 或 (769) 8886 8880.

主要修改為: 1. 加上全部散料加工圖的總數量.

2. 新增了全部窗玉拆料圖.

3. 取消了水綫碼等等.

4. 新增反推綫和防水片圖紙 (J857-HFP1, J857-FKP1)

請在 **7/1/2022 (M01-1) & 10/1/2022 (M01-2) & 20/1/2022 (M02)** 前完成上列要求。

附：

1+ 222頁

以上項目為:

☐ 原合約工程包 ☐ 原合約工程加 / 減賬 ☐ 新工程報價

原因 :-_____

分發東莞各部門 ：

( )生產技術總監☐連附件 ( )技術部 ☐連附件 ( )生產部 ☐連附件 ( )機械設計部☐連附件

( )採購部 ☐連附件 (✓)生產統籌部☑連附件

(✓)質檢部 ☑連附件 ( )會計部 ☐連附件 ( )報關組 ☐連附件 ( )其他 _____☐連附件

分發香港各部門 ：

( )行政部☐連附件 ( )會計部☐連附件 ( )統籌部☐連附件 ( )工程部地盤科文 ☐連附件

( )採購部☐連附件 ( )QS 部 ☐連附件 ( )維修部☐連附件 ( )其他 _____☐連附件

傳遞編號：HK2398/21

發件人簽署：

項目經理簽署：

美特鋁質有限公司
MIDI ALUMINIUM FABRICATOR LTD

鋁材開料總表 M01-1

工程號碼:J-857　工程名稱:啟德站

序號	鋁料編號	名稱	表面處理		開料長度	實用長料總數量		浪費率(%)
			顏色	層厚		支數	長度	
1	A628	25x80x3铝槽	深灰色		5800	1	5800	25.07
2	B2257	60x3mm铝巴	深灰色		5800	3	17400	9.45
3	H122785	拉巴	深灰色		5800	6	34800	4.57
4	K00332	20x20x2.5方通	MILL		5800	2	11600	5.43
5	X85965	上生下梗中横	深灰色		5800	1	5800	36.55
6	X85966	玻璃线	深灰色		5800	29	168200	2.82
7	X85967	转角夹通	深灰色		4500	5	22500	18.20
8	X85970	上生下生中横	深灰色		4800	3	14400	3.56
9	X86023	空腔梗邊企	深灰色		5250	5	26250	30.22
10	X86024	生邊企	深灰色		4900	8	39200	8.12
11	X86025	窗玉	深灰色		5800	21	121800	3.94
12	X86026	生底横	深灰色		5500	2	11000	7.62
13	X86027	梗夾企	深灰色		4500	8	36000	15.22
14	X86028	梗底横	深灰色		5800	1	5800	36.55
15	X86029	生夾企	深灰色		4300	2	8600	28.93
16	X86030	百葉頂横	深灰色		5800	4	23200	25.06
17	X86031	生頂横	深灰色		5500	2	11000	36.85
18	X86032	空腔生邊企	深灰色		5800	9	52200	10.60
19	X86033	空腔生底横	深灰色		5800	2	11600	10.77
20	X86034	企工	深灰色		5200	2	10400	8.12
21	X86035	横反拍線	深灰色		5800	2	11600	49.33
22	X86037	百葉片	深灰色		5500	11	60500	5.96
23	X86107	底百葉	深灰色		5800	3	17400	22.17
24	X86039	梗反拍線	深灰色		5800	2	11600	36.76
25	X86042	反拍線擋膠角	深灰色		5800	5	29000	18.78
26	X86043	百葉擋水鋁角	深灰色		5800	3	17400	13.90
27	X86139	生反拍線	深灰色		5200	2	10400	0.38
28	L044	40x40x3鋁角	深灰色		5800	1	5800	86.83
29	L067	50x50x3铝角	MILL		5800	3	17400	26.07
30	C127	40x3mm百葉玉垫巴	MILL		5800	3	17400	26.83
31	X86040	撞角码	MILL		5800	2	11600	14.31
32	25x25x3铝角	用仓存	MILL		5800	1	5800	85.17
33	4mm厚铝巴	用仓存	MILL		5800	3	17400	16.32
34	40x25x3铝角	用仓存	MILL		5800	2	11600	37.59
35	40x25x2.5mm方通	用仓存	MILL		5800	14	81200	8.31

送至：_____
由：_____
日期：_____
簡短說明：_____

5

打印日期：2021-12-25　打印時間：11:00

美特鋁質有限公司
MIDI ALUMINIUM FABRICATOR LTD

工程號碼:J-857，工程名稱:啟德站
開料長度:5800，總長料支數:6，總開料支數:72
鋸片厚度(mm):4，料頭尾總切除(mm):20，浪費率(%):4.57

鋁材開料清單 H122785

鋁料長度	窗號	編號(用料狀況)	實用長度(長料開數)	需要支數	開料支數	長料支數	餘料支數	編號(剩餘長度)
5800	AW18-LB1	(餘料)1-2	964.5	9	5	0	2	1@(937.5)x1 2@(1906)x1
5800	AW17-LB1, AW18-LB1	1-2	964.5		4	2	0	1@(2874.5)x1 2@(4811.5)x1
5800	AW11-LB1	(餘料)2-3, 3	943.0	12	7	0	3	2@(12)x1 3@(1992)x1 3@(98)x1
5800	AW11-LB1	3-4	943.0		5	2	0	3@(4833)x1 4@(1992)x1
5800	AW16-LB1	(餘料)1, 4	487.5	6	5	0	2	1@(446)x1 4@(26)x1
5800	AW16-LB1	5	487.5		1	1	0	5@(5288.5)x1
5800	AW35-LB1	(餘料)1, 5, 5	370.0	6	6	0	3	1@(72)x1 5@(4540.5)x1 5@(3418.5)x1
5800	AW17-LB2, AW18-LB2	(餘料)5, 5, 5	301.5	9	9	0	3	5@(2502)x1 5@(1585.5)x1 5@(669)x1
5800	AW16-LB2	(餘料)5	253.2	6	2	0	1	5@(154.6)x1
5800	AW16-LB2	6	253.2		4	1	0	6@(4751.2)x1
5800	AW16-LB3	(餘料)6	204.0	6	6	0	1	6@(3503.2)x1
5800	AW11-LB2	(餘料)5-6, 6, 6	123.0	12	12	0	4	5@(27.6)x1 6@(3249.2)x1 6@(2868.2)x1 6@(2106.2)x1
5800	AW35-LB2	(餘料)6, 6	121.0	6	6	0	2	6@(1731.2)x1 6@(1356.2)x1

制表者：_____

打印日期：2021-12-25 打印時間：10:56

美特鋁質有限公司
MIDI ALUMINIUM FABRICATOR LTD

工程號碼:J-857，工程名稱:啟德站
開料長度:5800，總長料支數:29，總開料支數:180
鋸片厚度(mm):4，料頭尾總切除(mm):20，浪費率(%):2.82

鋁材開料清單 X85966

鋁料長度	窗號	編號(用料狀況)	實用長度(長料開數)	需要支數	開料支數	長料支數	餘料支數	編號(剩餘長度)
5800	AW16-BX-L3, AW16-BX-R4, AW17R-BX-L3, AW18-BX-L3, AW18R-BX-R4,	1-18	1512.0	54	54	18	0	1-18@(1232)x18
5800	AW11R-BX-L3, AW11X-BX-R4,	(餘料)19, 21-23	1304.0	24	7	0	4	19@(548)x1 21-23@(548)x3
5800	AW11-BX-R4, AW11R-BX-L3,	19-24	1304.0		17	6	0	19@(1856)x1 20@(548)x1 21@(4472)x1 22@(1856)x1 23@(3164)x1 24@(548)x1
5800	AW35b-BX-R4, AW35-BX-L3,	(餘料)1-12	733.0	12	12	0	12	1-12@(495)x12
5800		(餘料)13-18	700.0	6	6	0	6	13-18@(528)x6
5800		25	548.0	6	6	1	0	25@(2468)x1
5800		(餘料)1-6	481.0	6	6	0	6	1-6@(10)x6
5800		(餘料)7-24	472.0	18	18	0	18	7-12@(19)x6 13-18@(52)x6 19-24@(72)x6
5800		(餘料)25-26	450.5	12	11	0	2	25@(195.5)x1 26@(2598.5)x1
5800		26	450.5		1	1	0	26@(5325.5)x1
5800		(餘料)26-27	450.0	12	11	0	2	26@(328.5)x1 27@(2602)x1
5800		27	450.0		1	1	0	27@(5326)x1
5800		(餘料)27	422.0	6	6	0	1	27@(46)x1
5800		(餘料)28	410.5	12	6	0	1	28@(806)x1
5800		28	410.5		6	1	0	28@(3293)x1
5800		(餘料)26, 28-29	273.0	12	9	0	3	26@(51.5)x1 28@(252)x1 29@(3287)x1
5800		29	273.0		3	1	0	29@(4949)x1

制表者：_____
打印日期：2021-12-25 打印時間：10:57

美特鋁質有限公司
MIDI ALUMINIUM FABRICATOR LTD

工程號碼:J-857，工程名稱:啟德站
開料長度:5800，總長料支數:21，總開料支數:120
鋸片厚度(mm):4，料頭尾總切除(mm):20，浪費率(%):3.94

鋁材開料清單 X86025

鋁料長度	窗號	編號(用料狀況)	實用長度(長料開數)	需要支數	開料支數	長料支數	餘料支數	編號(剩餘長度)
5800	AW16-3, AW16-4, AW17R-3, AW17R-4, AW18-3, AW18-4, AW18R-3, AW18R-4	1-8	1590.0	24	24	8	0	1-8@(998)x8
5800	AW11-4, AW11R-3, AW11X-3, AW11X-4	(餘料)9-10, 13-14	1382.0	24	8	0	4	9-10@(236)x2 13-14@(236)x2
5800	AW11-3, AW11-4, AW11R-3, AW11R-4, AW11X-3	9-14	1382.0		16	6	0	9@(1622)x1 10@(3008)x1 11-12@(236)x2 13@(3008)x1 14@(4394)x1
5800	AW35-3, AW35-4, AW35b-3, AW35b-4	(餘料)1-8, 15	811.0	12	11	0	9	1-8@(183)x8 15@(2520)x1
5800	AW35b-3	15	811.0		1	1	0	15@(4965)x1
5800	AW16-1	(餘料)15	810.0	6	3	0	1	15@(78)x1
5800	AW16-2	16	810.0		3	1	0	16@(3338)x1
5800	AW17R-1, AW17R-2	(餘料)16, 16	591.0	6	5	0	2	16@(1553)x1 16@(363)x1
5800	AW17R-2	17	591.0		1	1	0	17@(5185)x1
5800	AW11-1, AW11-2, AW11R-1, AW11R-2	(餘料)17, 17, 17-18	582.0	18	13	0	4	17@(3427)x1 17@(1669)x1 17@(497)x1 18@(506)x1
5800	AW11R-1, AW11R-2	18-19	582.0		5	2	0	18@(3436)x1 19@(5194)x1
5800	AW35-1, AW35-2, AW35b-1	(餘料)19, 19, 19	560.0	12	9	0	3	19@(3502)x1 19@(1810)x1 19@(118)x1
5800	AW35b-2	20	560.0		3	1	0	20@(4088)x1
5800	AW11X-1, AW11X-2	(餘料)20, 20	532.0	6	6	0	2	20@(2480)x1 20@(872)x1
5800	AW18-1, AW18-2, AW18R-1, AW18R-2	(餘料)20-21, 21, 21	520.5	12	10	0	4	20@(347.5)x1 21@(3157.5)x1 21@(1584)x1 21@(10.5)x1
5800	AW18-1	21	520.5		2	1	0	21@(4731)x1

制表者：_____
打印日期：2021-12-25 打印時間：10:58

美特鋁質有限公司
MIDI ALUMINIUM FABRICATOR LTD

鋁材開料清單 L067

工程號碼:J-857, 工程名稱:啟德站
開料長度:5800, 總長料支數:3, 總開料支數:366
鋸片厚度(mm):4, 料頭尾總切除(mm):20, 浪費率

鋁料長度	窗號	編號(用料狀況)	實用長度(長料開數)	需要支數	開料支數	長料支數	餘料支數	編號(剩餘長度)
5800	J857-CY-LJ1	1-3	31.0	360	360	3	0	1-2@(5)x2 3@(4730)x1
5800	QG-LJ1	(餘料)3	30.0	6	6	0	1	3@(4526)x1

制表者：_____
打印日期：2021-12-25 打印時間：10:59

美特鋁質有限公司
MIDI ALUMINIUM FABRICATOR LTD

鋁材開料總表 M01-2

工程號碼:J-857　工程名稱:啟德站

序號	鋁料編號	名稱	表面處理		開料長度	實用長料總數量		浪費率(%)
			顏色	層厚		支數	長度	
1	A628	25x80x3铝槽	深灰色		5800	3	17400	29.80
2	B2257	60x3mm铝巴	深灰色		5800	6	34800	16.34
3	H122785	拉巴	深灰色		5800	17	98600	4.29
4	K00332	20x20x2.5方通	MILL		5800	5	29000	2.93
5	X85965	上生下梗中横	深灰色		5800	2	11600	40.17
6	X85966	玻璃线	深灰色		5800	60	348000	2.14
7	X85967	转角夹通	深灰色		4500	9	40500	9.16
8	X85970	上生下生中横	深灰色		4800	7	33600	9.16
9	X86023	空腔梗邊企	深灰色		5250	11	57750	27.06
10	X86024	生邊企	深灰色		4900	16	78400	8.12
11	X86025	窗玉	深灰色		5800	44	255200	4.37
12	X86026	生底横	深灰色		5500	4	22000	22.10
13	X86027	梗夾企	深灰色		4500	12	54000	9.60
14	X86028	梗底横	深灰色		5800	2	11600	40.17
15	X86029	生夾企	深灰色		4300	6	25800	5.40
16	X86030	百葉頂横	深灰色		5800	7	40600	8.69
17	X86031	生頂横	深灰色		5500	3	16500	15.02
18	X86032	空腔生邊企	深灰色		5800	16	92800	10.95
19	X86033	空腔生底横	深灰色		5800	5	29000	7.61
20	X86034	企工	深灰色		5200	5	26000	5.45
21	X86035	横反拍線	深灰色		5800	3	17400	3.90
22	X86037	百葉片	深灰色		5500	21	115500	3.23
23	X86107	底百葉	深灰色		5800	6	34800	15.02
24	X86039	梗反拍線	深灰色		5800	3	17400	17.52
25	X86042	反拍線擋膠角	深灰色		5800	9	52200	9.51
26	X86043	百葉擋水鋁角	深灰色		5800	6	34800	10.95
27	X86139	生反拍線	深灰色		5200	4	20800	19.25
28	L044	40x40x3鋁角	深灰色		5800	1	5800	67.59

送至：_____
由：_____
日期：_____
簡短說明：_____

打印日期：2021-12-25　打印時間：11:14

美特鋁質有限公司
MIDI ALUMINIUM FABRICATOR LTD

工程號碼:J-857，工程名稱:啟德站
開料長度:5800，總長料支數:17，總開料支數:168
鋸片厚度(mm):4，料頭尾總切除(mm):20，浪費率(%):4.29

鋁材開料清單 H122785

鋁料長度	窗號	編號(用料狀況)	實用長度(長料開數)	需要支數	開料支數	長料支數	餘料支數	編號(剩餘長度)
5800		(餘料)1	1089.5	6	2	0	1	1@(312.5)x1
5800	AW12-LB1,	1-2	1089.5		4	2	0	1@(2499.5)x1 2@(4686.5)x1
5800	AW14-LB1, AW15-LB1, AW17-LB1,	(餘料)2, 2-5, 5-7	964.5	30	18	0	8	2@(1781)x1 2@(812.5)x1 3-4@(937.5)x2 5@(1906)x1 5-7@(937.5)x3
5800	AW14-LB1, AW15-LB1, AW17-LB1,	3-8	964.5		12	6	0	3@(3843)x1 4@(2874.5)x1 5@(4811.5)x1 6@(3843)x1 7@(2874.5)x1 8@(4811.5)x1
5800	AW11-LB1,	(餘料)8, 8-9, 12, 12	943.0	30	15	0	5	8@(1970.5)x1 8@(76.5)x1 9@(98)x1 12@(1992)x1 12@(98)x1
5800	AW11-LB1,	9-13	943.0		15	5	0	9@(4833)x1 10-11@(98)x2 12-13@(4833)x2
5800	AW20-LB1	(餘料)3-5	917.0	3	3	0	3	3-5@(16.5)x3
5800	AW13-LB1	(餘料)2, 6-7	789.5	3	3	0	3	2@(19)x1 6-7@(144)x2
5800	AW12-LB3, AW16-LB1	(餘料)13, 13	487.5	12	9	0	2	13@(1884)x1 13@(409.5)x1
5800	AW16-LB1	14	487.5		3	1	0	14@(4305.5)x1
5800	AW35-LB1	(餘料)13-14, 14	370.0	6	6	0	3	13@(35.5)x1 14@(3557.5)x1 14@(2435.5)x1
5800	AW12-LB2	(餘料)14	326.5	3	3	0	1	14@(1444)x1
5800	AW20-LB2	(餘料)1, 14	304.0	3	3	0	2	1@(4.5)x1 14@(828)x1
5800	AW14-LB2, AW15-LB2, AW17-LB2	(餘料)14-15, 15, 15, 15	301.5	15	14	0	5	14@(217)x1 15@(4558)x1 15@(3641.5)x1 15@(2725)x1 15@(1808.5)x1
5800	AW14-LB2	15	301.5		1	1	0	15@(5474.5)x1
5800	AW13-LB2	(餘料)15	276.5	3	3	0	1	15@(967)x1
5800	AW12-LB4, AW16-LB2	(餘料)15-16	253.2	12	9	0	2	15@(195.4)x1 16@(3465.2)x1
5800	AW12-LB4	16	253.2		3	1	0	16@(5008.4)x1
5800	AW12-LB5, AW16-LB3	(餘料)14, 16, 16	204.0	12	12	0	3	14@(9)x1 16@(2425.2)x1 16@(1177.2)x1
5800	AW11-LB2	(餘料)6-7, 15-16, 16	123.0	24	12	0	5	6-7@(17)x2 15@(68.4)x1 16@(796.2)x1 16@(34.2)x1
5800	AW11-LB2	17	123.0		12	1	0	17@(4256)x1
5800	AW35-LB2	(餘料)17, 17	121.0	6	6	0	2	17@(3881)x1 17@(3506)x1

制表者：_____

打印日期：2021-12-25 打印時間：11:11

美特鋁質有限公司
MIDI ALUMINIUM FABRICATOR LTD

工程號碼:J-857，工程名稱:啟德站
開料長度:5800，總長料支數:60，總開料支數:360
鋸片厚度(mm):4，料頭尾總切除(mm):20，浪費率(%):2.14

鋁材開料清單 X85966

鋁料長度	窗號	編號(用料狀況)	實用長度(長料開數)	需要支數	開料支數	長料支數	餘料支數	編號(剩餘長度)
5800	AW12-BX-L3, AW12-BX-L7, AW12-BX-R8,	1-6	1612.0	18	18	6	0	1-6@(932)x6
5800	AW14-BX-L3, AW14R-BX-R4, AW15-BX-R4, AW15R-BX-L3, AW16-BX-L3, AW16-BX-R4, AW17-BX-R4,	7-32	1512.0	78	78	26	0	7-32@(1232)x26
5800	AW20-BX-L3,	33-36	1462.0	12	12	4	0	33-36@(1382)x4
5800	AW13-BX-R4,	(餘料)33-37	1362.0	12	6	0	5	33-36@(16)x4 37@(316)x1
5800		37-38	1362.0		6	2	0	37@(3048)x1 38@(316)x1
5800	AW11R-BX-L3, AW11X-BX-R4,	(餘料)43-46	1304.0	48	8	0	4	43-46@(548)x4
5800	AW11-BX-R4, AW11R-BX-L3,	39-50	1304.0		40	12	0	39-42@(548)x4 43@(3164)x1 44@(4472)x1 45@(1856)x1 46@(3164)x1 47-50@(548)x4
5800		(餘料)7-12	948.0	6	6	0	6	7-12@(280)x6
5800	AW35b-BX-R4, AW35-BX-L3,	(餘料)1-6, 13-18	733.0	12	12	0	12	1-6@(195)x6 13-18@(495)x6
5800		(餘料)19-24	700.0	6	6	0	6	19-24@(528)x6
5800		(餘料)25-30	671.0	6	6	0	6	25-30@(557)x6
5800		(餘料)25-30	548.0	6	6	0	6	25-30@(5)x6
5800		(餘料)31-32, 39-46	531.0	12	12	0	10	31-32@(162)x2 39-46@(13)x8
5800		(餘料)19-24, 47-50	523.0	12	10	0	10	19-24@(1)x6 47-50@(21)x4
5800		51	523.0		2	1	0	51@(4726)x1
5800		(餘料)13-18	481.0	6	6	0	6	13-18@(10)x6
5800		(餘料)51, 51	475.5	12	9	0	2	51@(1849)x1 51@(410.5)x1
5800		52	475.5		3	1	0	52@(4341.5)x1
5800		(餘料)52, 52	472.0	42	9	0	2	52@(1485.5)x1 52@(57.5)x1
5800		53-55	472.0		33	3	0	53-54@(68)x2 55@(1496)x1
5800		(餘料)55-56	450.0	12	9	0	2	55@(134)x1 56@(1694)x1
5800		56	450.0		3	1	0	56@(4418)x1
5800		(餘料)56	422.0	6	3	0	1	56@(416)x1
5800		57	422.0		3	1	0	57@(4502)x1
5800		(餘料)56-57, 57-58, 58	410.5	24	23	0	5	56@(1.5)x1 57@(2429.5)x1 57@(357)x1 58@(2878.5)x1 58@(391.5)x1
5800		58	410.5		1	1	0	58@(5365.5)x1
5800		59	410.0	6	6	1	0	59@(3296)x1
5800		(餘料)51, 58-59	370.5	6	6	0	3	51@(36)x1 58@(17)x1 59@(1798)x1
5800		(餘料)57, 59	327.5	6	6	0	2	57@(25.5)x1 59@(140.5)x1

制表者：_____

打印日期：2021-12-25 打印時間：11:12

美特鋁質有限公司
MIDI ALUMINIUM FABRICATOR LTD

工程號碼:J-857，工程名稱:啟德站
開料長度:5800，總長料支數:60，總開料支數:360
鋸片厚度(mm):4，料頭尾總切除(mm):20，浪費率(%):2.14

鋁材開料清單 X85966

鋁料長度	窗號	編號(用料狀況)	實用長度(長料開數)	需要支數	開料支數	長料支數	餘料支數	編號(剩餘長度)
5800		(餘料)7-12，37-38	248.0	12	8	0	8	7-12@(28)x6 37-38@(64)x2
5800		60	248.0		4	1	0	60@(4772)x1

制表者：_____

打印日期：2021-12-25 打印時間：11:12

美特鋁質有限公司
MIDI ALUMINIUM FABRICATOR LTD

工程號碼:J-857, 工程名稱:啟德站
開料長度:5800, 總長料支數:44, 總開料支數:240
鋸片厚度(mm):4, 料頭尾總切除(mm):20, 浪費率(%):4.37

鋁材開料清單 X86025

鋁料長度	窗號	編號(用料狀況)	實用長度(長料開數)	需要支數	開料支數	長料支數	餘料支數	編號(剩餘長度)
5800	AW12-3, AW12-4, AW12-7, AW12-8	1-4	1690.0	12	12	4	0	1-4@(698)x4
5800	AW14-3, AW14-4, AW14R-3, AW14R-4, AW15-3, AW15-4, AW15R-3, AW15R-4, AW16-3, AW16-4, AW17-3, AW17-4	5-16	1590.0	36	36	12	0	5-16@(998)x12
5800	AW20-3, AW20-4	17-18	1540.0	6	6	2	0	17-18@(1148)x2
5800	AW13-4	(餘料)19	1440.0	6	1	0	1	19@(4)x1
5800	AW13-3, AW13-4	19-20	1440.0		5	2	0	19@(1448)x1 20@(2892)x1
5800	AW11-3, AW11R-3, AW11R-4, AW11X-4	(餘料)20, 29-31	1382.0	48	8	0	4	20@(120)x1 29-31@(236)x3
5800	AW11-3, AW11-4, AW11R-3, AW11X-3, AW11X-4	21-32	1382.0		40	12	0	21-28@(236)x8 29@(3008)x1 30@(4394)x1 31@(1622)x1 32@(3008)x1
5800	AW35-3, AW35-4, AW35b-3, AW35b-4	(餘料)5-16	811.0	12	12	0	12	5-16@(183)x12
5800	AW16-1, AW16-2	(餘料)17-18, 32, 32	810.0	6	5	0	4	17-18@(334)x2 32@(2194)x1 32@(566)x1
5800	AW16-2	33	810.0		1	1	0	33@(4966)x1
5800	AW12-5, AW12-6	(餘料)33, 33	781.0	6	6	0	2	33@(2611)x1 33@(256)x1
5800	AW15-1, AW15-2, AW15R-1, AW15R-2	(餘料)1-4, 34, 34	641.0	12	10	0	6	1-4@(53)x4 34@(2555)x1 34@(620)x1
5800	AW15-2	34	641.0		2	1	0	34@(4490)x1
5800	AW17-1, AW17-2	(餘料)34-35	591.0	6	4	0	2	34@(25)x1 35@(2805)x1
5800	AW17-1	35	591.0		2	1	0	35@(4590)x1
5800	AW11-1, AW11-2, AW11R-1, AW11R-2	(餘料)35, 37, 39, 39	582.0	42	12	0	4	35@(461)x1 37@(506)x1 39@(1092)x1 39@(506)x1
5800	AW11-1, AW11-2, AW11R-2	36-40	582.0		30	5	0	36@(506)x1 37@(2850)x1 38@(506)x1 39@(2850)x1 40@(4608)x1
5800	AW35-1, AW35-2, AW35b-1	(餘料)32, 40, 40, 40	560.0	12	9	0	4	32@(2)x1 40@(3480)x1 40@(1788)x1 40@(96)x1
5800	AW35b-2	41	560.0		3	1	0	41@(4088)x1
5800	AW11X-1, AW11X-2	(餘料)41, 41	532.0	6	6	0	2	41@(2480)x1 41@(872)x1
5800	AW12-1, AW12-2, AW14-1, AW14-2, AW14R-2, AW20-1, AW20-2	(餘料)41-42, 42, 42-43, 43, 43	520.5	24	18	0	7	41@(347.5)x1 42@(3157.5)x1 42@(1584)x1 42@(10.5)x1 43@(2633)x1 43@(1059.5)x1 43@(10.5)x1

制表者：_____

打印日期：2021-12-25 打印時間：11:14

美特鋁質有限公司
MIDI ALUMINIUM FABRICATOR LTD

工程號碼:J-857, 工程名稱:啟德站
開料長度:5800, 總長料支數:44, 總開料支數:240
鋸片厚度(mm):4, 料頭尾總切除(mm):20, 浪費率(%):4.37

鋁材開料清單 X86025

鋁料長度	窗號	編號(用料狀況)	實用長度(長料開數)	需要支數	開料支數	長料支數	餘料支數	編號(剩餘長度)
5800	AW12-1, AW14R-1, AW20-2	42-44	520.5		6	3	0	42@(4731)x1 43@(4206.5)x1 44@(5255.5)x1
5800	AW13-1, AW13-2	(餘料)44, 44	520.0	6	6	0	2	44@(3683.5)x1 44@(2111.5)x1

制表者：_____
打印日期：2021-12-25 打印時間：11:14

美特鋁質有限公司
MIDI ALUMINIUM FABRICATOR LTD

鋁材開料總表 M02

工程號碼:J-857　工程名稱:啟德站

序號	鋁料編號	名稱	表面處理		開料長度	實用長料總數量		浪費率(%)
			顏色	層厚		支數	長度	
1	A628	25x80x3铝槽	深灰色		5800	3	17400	0.21
2	B2257	60x3mm铝巴	深灰色		5800	9	52200	4.80
3	H122785	拉巴	深灰色		5800	19	110200	2.90
4	K00332	20x20x2.5方通	MILL		5800	7	40600	3.64
5	X85965	上生下梗中横	深灰色		5800	2	11600	8.62
6	X85966	玻璃线	深灰色		5800	90	522000	0.71
7	X85967	转角夹通	深灰色		4500	14	63000	12.38
8	X85970	上生下生中横	深灰色		4800	11	52800	9.42
9	X86023	空腔梗邊企	深灰色		5250	15	78750	23.28
10	X86024	生邊企	深灰色		4900	24	117600	8.12
11	X86025	窗玉	深灰色		5800	68	394400	4.24
12	X86026	生底横	深灰色		5500	6	33000	7.16
13	X86027	梗夾企	深灰色		4500	20	90000	11.85
14	X86028	梗底横	深灰色		5800	2	11600	8.62
15	X86029	生夾企	深灰色		4300	8	34400	11.28
16	X86030	百葉頂横	深灰色		5800	11	63800	9.42
17	X86031	生頂横	深灰色		5500	4	22000	4.78
18	X86032	空腔生邊企	深灰色		5800	27	156600	7.10
19	X86033	空腔生底横	深灰色		5800	7	40600	8.51
20	X86034	企工	深灰色		5200	7	36400	6.21
21	X86035	横反拍線	深灰色		5800	4	23200	2.67
22	X86037	百葉片	深灰色		5500	34	187000	2.43
23	X86107	底百葉	深灰色		5800	8	46400	1.20
24	X86039	梗反拍線	深灰色		5800	4	23200	6.60
25	X86042	反拍線擋膠角	深灰色		5800	14	81200	6.85
26	X86043	百葉擋水鋁角	深灰色		5800	9	52200	6.68
27	X86139	生反拍線	深灰色		5200	7	36400	12.02
28	L044	40x40x3鋁角	深灰色		5800	1	5800	54.76
29	L067	50x50x3铝角	MILL		5800	3	17400	18.02
30	C127	40x3mm百葉玉垫巴	MILL		5800	3	17400	18.74
31	X86040	撞角码	MILL		5800	2	11600	4.83
32	25x25x3铝角	用仓存	MILL		5800	1	5800	85.17
33	4mm厚铝巴	用仓存	MILL		5800	2	11600	24.66

送至：_____
由：_____
日期：_____
簡短說明：_____

打印日期：2021-12-25　打印時間：11:22

美特鋁質有限公司
MIDI ALUMINIUM FABRICATOR LTD

工程號碼:J-857，工程名稱:啟德站
開料長度:5800，總長料支數:19，總開料支數:228
鋸片厚度(mm):4，料頭尾總切除(mm):20，浪費率(%):2.9

鋁材開料清單 H122785

鋁料長度	窗號	編號(用料狀況)	實用長度(長料開數)	需要支數	開料支數	長料支數	餘料支數	編號(剩餘長度)
5800	AW12-LB1	1	1089.5	3	3	1	0	1@(2499.5)x1
5800	AW14-LB1, AW15-LB1, AW17-LB1, AW18-LB1	(餘料)1-2, 2-5, 5	964.5	24	15	0	7	1@(562.5)x1 2@(1906)x1 2-4@(937.5)x3 5@(1906)x1 5@(937.5)x1
5800	AW14-LB1, AW15-LB1, AW17-LB1, AW18-LB1	2-6	964.5		9	5	0	2@(4811.5)x1 3@(3843)x1 4@(2874.5)x1 5@(4811.5)x1 6@(3843)x1
5800	AW11-LB1	(餘料)6-8	943.0	36	9	0	3	6@(55)x1 7-8@(98)x2
5800	AW11-LB1	7-12	943.0		27	6	0	7@(3886)x1 8@(1045)x1 9-11@(98)x3 12@(3886)x1
5800	AW20-LB1	(餘料)2-4	917.0	3	3	0	3	2-4@(16.5)x3
5800	AW13-LB1	(餘料)5, 12	789.5	3	3	0	2	5@(144)x1 12@(2299)x1
5800	AW12-LB3, AW16-LB1	(餘料)1, 12-13	487.5	18	15	0	3	1@(71)x1 12@(333)x1 13@(373.5)x1
5800	AW12-LB3, AW16-LB1	13-14	487.5		3	2	0	13@(5288.5)x1 14@(4797)x1
5800	AW35-LB1	(餘料)14, 14	370.0	18	12	0	2	14@(1431)x1 14@(309)x1
5800	AW35-LB1	15	370.0		6	1	0	15@(3536)x1
5800	AW12-LB2	(餘料)12-13, 15	326.5	3	3	0	3	12@(2.5)x1 13@(43)x1 15@(3205.5)x1
5800	AW20-LB2	(餘料)14-15	304.0	3	3	0	2	14@(1)x1 15@(2589.5)x1
5800	AW14-LB2, AW15-LB2, AW17-LB2, AW18-LB2	(餘料)15, 15, 15-16, 16, 16, 16, 16	301.5	24	23	0	8	15@(1673)x1 15@(756.5)x1 15@(145.5)x1 16@(4558)x1 16@(3641.5)x1 16@(2725)x1 16@(1808.5)x1 16@(892)x1
5800	AW15-LB2	16	301.5		1	1	0	16@(5474.5)x1
5800	AW13-LB2	(餘料)16	276.5	3	3	0	1	16@(50.5)x1
5800	AW16-LB2	(餘料)17	253.2	18	12	0	1	17@(1150.4)x1
5800	AW12-LB4	17	253.2		6	1	0	17@(4236.8)x1
5800	AW12-LB5, AW16-LB3	(餘料)17-18	204.0	18	17	0	2	17@(110.4)x1 18@(3076)x1
5800	AW12-LB5	18	204.0		1	1	0	18@(5572)x1
5800	AW11-LB2	(餘料)5, 15, 18, 18, 18	123.0	36	26	0	5	5@(17)x1 15@(18.5)x1 18@(2568)x1 18@(1425)x1 18@(28)x1
5800	AW11-LB2	19	123.0		10	1	0	19@(4510)x1
5800	AW35-LB2	(餘料)19, 19	121.0	18	18	0	2	19@(3385)x1 19@(2260)x1

制表者：_____

打印日期：2021-12-25 打印時間：11:18

美特鋁質有限公司
MIDI ALUMINIUM FABRICATOR LTD

工程號碼:J-857，工程名稱:啟德站
開料長度:5800，總長料支數:90，總開料支數:564
鋸片厚度(mm):4，料頭尾總切除(mm):20，浪費率(%):0.71

鋁材開料清單 X85966

鋁料長度	窗號	編號(用料狀況)	實用長度(長料開數)	需要支數	開料支數	長料支數	餘料支數	編號(剩餘長度)
5800	AW12-BX-L3, AW12-BX-L7, AW12-BX-R8,	1-6	1612.0	18	18	6	0	1-6@(932)x6
5800	AW14-BX-L3, AW14R-BX-R4, AW15-BX-R4, AW15R-BX-L3, AW16-BX-L3, AW16-BX-R4, AW17-BX-R4, AW17R-BX-L3, AW18-BX-L3, AW18R-BX-R4,	7-50	1512.0	132	132	44	0	7-50@(1232)x44
5800	AW20-BX-L3,	51-54	1462.0	12	12	4	0	51-54@(1382)x4
5800	AW13-BX-R4,	(餘料)51-55	1362.0	12	6	0	5	51-54@(16)x4 55@(316)x1
5800		55-56	1362.0		6	2	0	55@(3048)x1 56@(316)x1
5800	AW11R-BX-L3, AW11X-BX-R4,	(餘料)62, 64, 67, 69	1304.0	72	8	0	4	62@(548)x1 64@(548)x1 67@(548)x1 69@(548)x1
5800	AW11-BX-R4, AW11R-BX-L3, AW11X-BX-R4,	57-74	1304.0		64	18	0	57-61@(548)x5 62@(4472)x1 63@(548)x1 64@(3164)x1 65-66@(548)x2 67@(3164)x1 68@(548)x1 69@(1856)x1 70-74@(548)x5
5800		(餘料)7-12	948.0	6	6	0	6	7-12@(280)x6
5800	AW35b-BX-R4, AW35-BX-L3,	(餘料)1-6, 13-42	733.0	36	36	0	36	1-6@(195)x6 13-42@(495)x30
5800		(餘料)43-50	700.0	12	8	0	8	43-50@(528)x8
5800		75	700.0		4	1	0	75@(2964)x1
5800		(餘料)75	671.0	6	4	0	1	75@(264)x1
5800		76	671.0		2	1	0	76@(4430)x1
5800		(餘料)76, 76	548.0	12	8	0	2	76@(1118)x1 76@(14)x1
5800		77	548.0		4	1	0	77@(3572)x1
5800		(餘料)57-68	531.0	12	12	0	12	57-68@(13)x12
5800		(餘料)43-50, 69-72	523.0	12	12	0	12	43-50@(1)x8 69-72@(21)x4
5800		(餘料)13-24	481.0	12	12	0	12	13-24@(10)x12
5800		(餘料)25-36	475.5	12	12	0	12	25-36@(15.5)x12
5800		(餘料)37-42, 73-74, 77-78	472.0	60	24	0	10	37-42@(19)x6 73-74@(72)x2 77@(240)x1 78@(68)x1
5800		78-81	472.0		36	4	0	78@(4352)x1 79-80@(68)x2 81@(1496)x1
5800		(餘料)81-82	450.5	12	9	0	2	81@(132.5)x1 82@(1689.5)x1
5800		82	450.5		3	1	0	82@(4416.5)x1
5800		(餘料)82, 84	450.0	36	12	0	2	82@(327.5)x1 84@(332)x1
5800		83-85	450.0		24	3	0	83@(332)x1 84@(4418)x1 85@(1694)x1
5800		(餘料)85	422.0	12	3	0	1	85@(416)x1

制表者：_____

打印日期：2021-12-25 打印時間：11:20

美特鋁質有限公司
MIDI ALUMINIUM FABRICATOR LTD

工程號碼:J-857，工程名稱:啟德站
開料長度:5800，總長料支數:90，總開料支數:564
鋸片厚度(mm):4，料頭尾總切除(mm):20，浪費率(%):0.71

鋁材開料清單 X85966

鋁料長度	窗號	編號(用料狀況)	實用長度(長料開數)	需要支數	開料支數	長料支數	餘料支數	編號(剩餘長度)
5800		86	422.0		9	1	0	86@(1946)x1
5800		(餘料)85-87，87-88，88	410.5	36	24	0	6	85@(1.5)x1 86@(288)x1 87@(2878.5)x1 87@(391.5)x1 88@(806)x1 88@(391.5)x1
5800		87-89	410.5		12	3	0	87@(5365.5)x1 88@(3293)x1 89@(3707.5)x1
5800		(餘料)89	410.0	6	6	0	1	89@(1223.5)x1
5800		(餘料)87-89	370.5	6	5	0	3	87-88@(17)x2 89@(100)x1
5800		90	370.5		1	1	0	90@(5405.5)x1
5800		(餘料)83-84，90	327.5	6	6	0	3	83-84@(.5)x2 90@(4079.5)x1
5800		(餘料)7-12，55-56，82，86，90	273.0	12	12	0	11	7-12@(3)x6 55-56@(39)x2 82@(50.5)x1 86@(11)x1 90@(3525.5)x1
5800		(餘料)75，90，90	248.0	12	12	0	3	75@(12)x1 90@(2265.5)x1 90@(753.5)x1

制表者：_____

美特鋁質有限公司
MIDI ALUMINIUM FABRICATOR LTD

工程號碼:J-857，工程名稱:啟德站
開料長度:5800，總長料支數:68，總開料支數:384
鋸片厚度(mm):4，料頭尾總切除(mm):20，浪費率(%):4.24

鋁材開料清單 X86025

鋁料長度	窗號	編號(用料狀況)	實用長度(長料開數)	需要支數	開料支數	長料支數	餘料支數	編號(剩餘長度)
5800	AW12-3, AW12-4, AW12-7, AW12-8	1-4	1690.0	12	12	4	0	1-4@(698)x4
5800	AW14-3, AW14-4, AW14R-3, AW14R-4, AW15-3, AW15-4, AW15R-3, AW15R-4, AW16-3, AW16-4, AW17-3, AW17-4, AW17R-3, AW17R-4, AW18-3, AW18-4, AW18R-3, AW18R-4	5-24	1590.0	60	60	20	0	5-24@(998)x20
5800	AW20-3, AW20-4	25-26	1540.0	6	6	2	0	25-26@(1148)x2
5800	AW13-4	(餘料)27	1440.0	6	1	0	1	27@(4)x1
5800	AW13-3, AW13-4	27-28	1440.0		5	2	0	27@(1448)x1 28@(2892)x1
5800	AW11-3, AW11-4, AW11R-4, AW11X-3	(餘料)28, 33, 41, 43	1382.0	72	8	0	4	28@(120)x1 33@(236)x1 41@(236)x1 43@(236)x1
5800	AW11-3, AW11-4, AW11R-3, AW11R-4, AW11X-3, AW11X-4	29-46	1382.0		64	18	0	29-32@(236)x4 33@(1622)x1 34-40@(236)x7 41@(4394)x1 42@(236)x1 43@(3008)x1 44-45@(236)x2 46@(3008)x1
5800	AW35-3, AW35-4, AW35b-3, AW35b-4	(餘料)5-26, 46-47	811.0	36	30	0	24	5-24@(183)x20 25-26@(333)x2 46@(563)x1 47@(75)x1
5800	AW35b-3, AW35b-4	47-48	811.0		6	2	0	47@(4150)x1 48@(2520)x1
5800	AW16-1, AW16-2	(餘料)48-49	810.0	12	7	0	2	48@(78)x1 49@(82)x1
5800	AW16-1, AW16-2	49-50	810.0		5	2	0	49@(3338)x1 50@(4152)x1
5800	AW12-5, AW12-6	(餘料)50, 50	781.0	6	5	0	2	50@(1797)x1 50@(227)x1
5800	AW12-6	51	781.0		1	1	0	51@(4995)x1
5800	AW15-1, AW15-2, AW15R-1, AW15R-2	(餘料)1-4, 51, 51, 51	641.0	12	11	0	7	1-4@(53)x4 51@(3705)x1 51@(1770)x1 51@(480)x1
5800	AW15R-2	52	641.0		1	1	0	52@(5135)x1
5800	AW17-1, AW17-2, AW17R-1, AW17R-2	(餘料)52, 52, 52-53	591.0	12	11	0	4	52@(3350)x1 52@(1565)x1 52@(375)x1 53@(3400)x1
5800	AW17R-1	53	591.0		1	1	0	53@(5185)x1
5800	AW11-1, AW11-2, AW11R-1, AW11R-2	(餘料)53, 55, 58-59	582.0	60	23	0	4	53@(470)x1 55@(506)x1 58-59@(506)x2
5800	AW11-1, AW11-2, AW11R-1, AW11R-2	54-60	582.0		37	7	0	54@(506)x1 55@(1678)x1 56-57@(506)x2 58-60@(5194)x3
5800	AW35-1, AW35b-1, AW35b-2	(餘料)60-62	560.0	36	12	0	3	60@(118)x1 61-62@(140)x2

制表者：_____

打印日期：2021-12-25 打印時間：11:21

美特鋁質有限公司
MIDI ALUMINIUM FABRICATOR LTD

工程號碼:J-857, 工程名稱:啟德站
開料長度:5800, 總長料支數:68, 總開料支數:384
鋸片厚度(mm):4, 料頭尾總切除(mm):20, 浪費率(%):4.24

鋁材開料清單 X86025

鋁料長度	窗號	編號(用料狀況)	實用長度(長料開數)	需要支數	開料支數	長料支數	餘料支數	編號(剩餘長度)
5800	AW35-2, AW35b-1, AW35b-2	61-63	560.0		24	3	0	61@(704)x1 62@(1268)x1 63@(1832)x1
5800	AW11X-1, AW11X-2	(餘料)46, 63-64	532.0	12	10	0	3	46@(27)x1 63@(224)x1 64@(1492)x1
5800	AW11X-1	64	532.0		2	1	0	64@(4708)x1
5800	AW12-1, AW12-2, AW14-1, AW14-2, AW14R-1, AW14R-2, AW18-1, AW18-2, AW18R-2, AW20-1, AW20-2	(餘料)64-65, 65, 65, 65-66, 66, 66-67, 67, 67	520.5	36	29	0	11	64@(443)x1 65@(3682)x1 65@(2108.5)x1 65@(535)x1 65@(10.5)x1 66@(3157.5)x1 66@(1584)x1 66@(10.5)x1 67@(2633)x1 67@(1059.5)x1 67@(10.5)x1
5800	AW12-1, AW14R-1, AW18R-1, AW20-2	65-68	520.5		7	4	0	65@(5255.5)x1 66@(4731)x1 67@(4206.5)x1 68@(5255.5)x1
5800	AW13-1, AW13-2	(餘料)68, 68	520.0	6	6	0	2	68@(3683.5)x1 68@(2111.5)x1

制表者：_____

打印日期：2021-12-25 打印時間：11:21

美特鋁質有限公司
MIDI ALUMINUM FABRICATOR LTD

工程號碼:J-857，工程名稱:啟德站
開料長度:5800，總長料支數:3，總開料支數:406
鋸片厚度(mm):4，料頭尾總切除(mm):20，浪費率


鋁材開料清單 L067

鋁料長度	窗號	編號(用料狀況)	實用長度(長料開數)	需要支數	開料支數	長料支數	餘料支數	編號(剩餘長度)
5800	J857-CY-LJ1	1-3	31.0	400	400	3	0	1-2@(5)x2 3@(3330)x1
5800	QG-LJ1	(餘料)3	30.0	6	6	0	1	3@(3126)x1

制表者：_____

EG-DWG1

美特鋁質 有限公司 MIDI Aluminium Fabricator Ltd.					類別		物料號		
					制圖	HHQ	2021.12.17	圖號	J857-HFP1
修改	A	B			復核	WLQ	2021.12.17	數量	
日期	12.27	12.28			批准			位置	

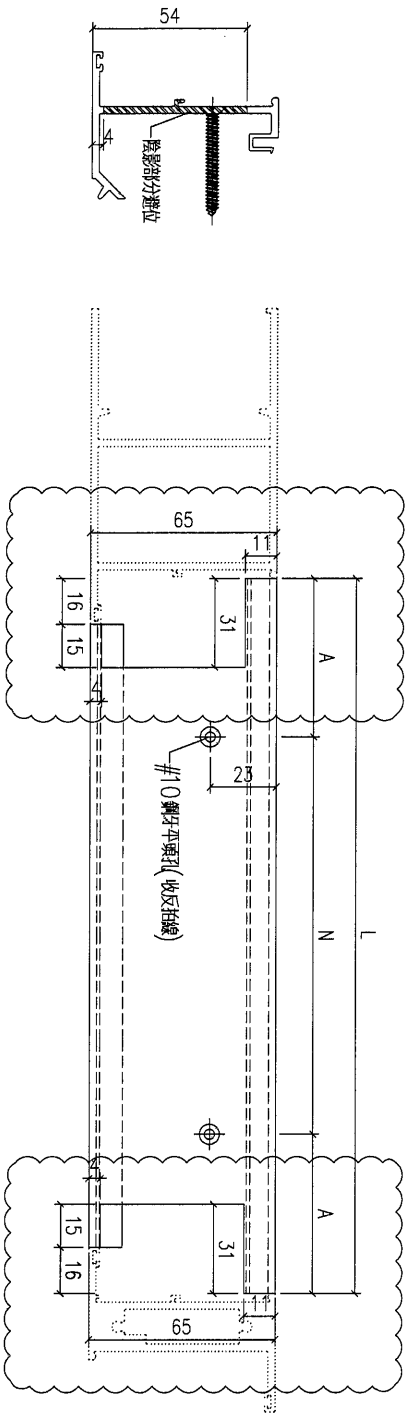


鋁料編号	L		N	A	數量
AW12-HFP1	402.5	300	x 1	51.25	54
AW13-HFP1	980	300	x 3	40	56
AW14-HFP1	507.5	300	x 1	103.75	104
AW18-HFP1	482.5	300	x 1	91.25	112
AW20-HFP1	359.5	300	x 1	29.75	46


原EI/4162/21

工程號	J-857	地盤	啟德站		附件	
名稱	橫反拍線		採用			
材料	X86035		地盤			
顏色	深灰色		工廠			

EG-DWG1

美特鋁質 有限公司 MIDI Aluminium Fabricator Ltd.					類別		物料號		
					制圖	HHQ	2021.12.17	圖號	J857-FKP1
修改	A	B			復核	WLQ	2021.12.17	數量	800
日期	12.27	12.28			批准			位置	

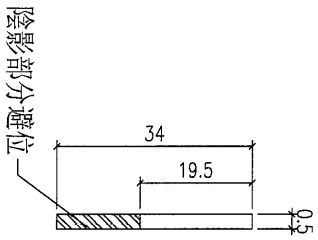

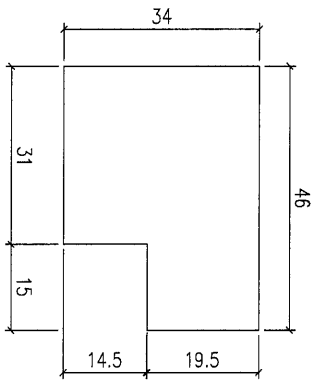


原EI/4162/21
新增


工程號	J-857	地盤	啟德站			附件	
名稱	防水片加工圖			採用			
材料	0.5mm鋁片			地盤			
顏色	MILL			工廠			


EG-DWG1

美特鋁質 有限公司 MIDI Aluminium Fabricator Ltd.		工程號	J-857	拆圖	HHQ	2021.12.17
		地　盤	启德站	復核	WLQ	2021.12.17
名稱	启德站	顏　色	深灰色	批准	--	--

原EI/4162/21

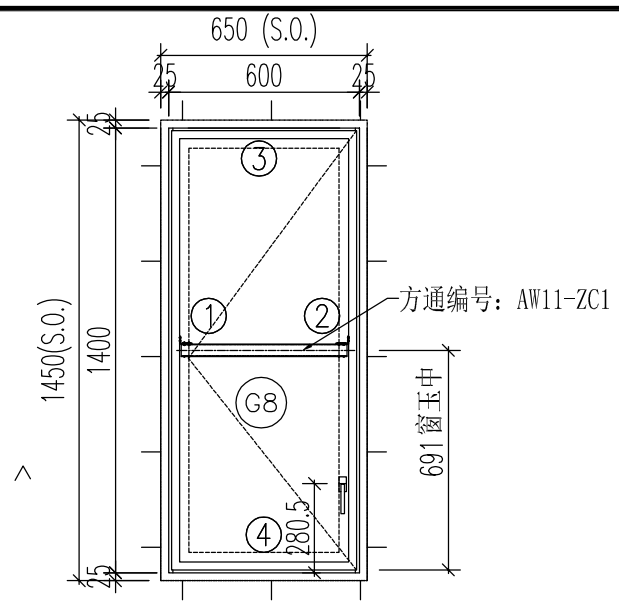

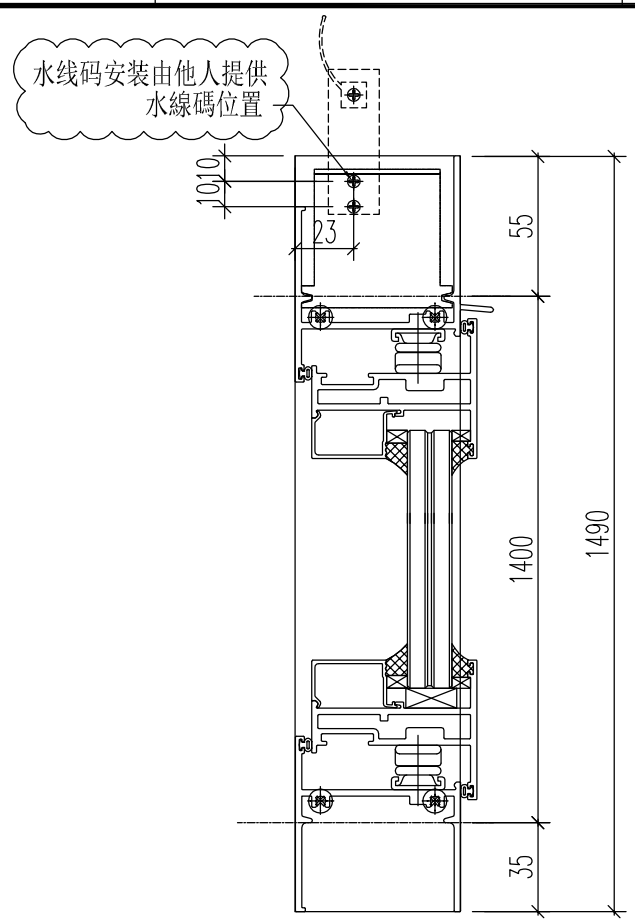

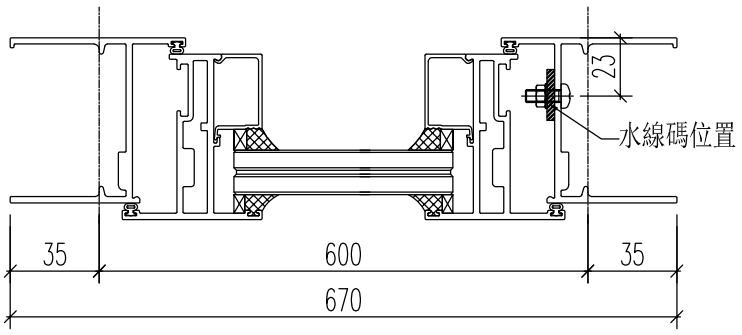

注意:
1. 玻璃線橫碰企
2. 窗玉搭位7mm
3. 滴水線比窗玉每頭長1mm
4. SH窗玉裝16''扇撐
5. 生窗底部需開去水孔
6. 裝2組扣碼

序號	料號	名稱	出筍	長度	支/幅	加工說明
1	X86024	生邊企	直口	1490	1	J857-BQ1L-1
2	X86024	生邊企	直口	1490	1	J857-BQ2R-1
3	X86031	生頂橫	避位	584	1	AW11-SD1L
4	X86026	生底橫	避位	574	1	AW11-DH1L
窗玉用料						
1	X86025	窗玉-顶	45°	582	1	AW11-1
2	X86025	窗玉-底	45°	582	1	AW11-2
3	X86025	窗玉企-左	45°	1382	1	AW11-3
4	X86025	窗玉企-右	45°	1382	1	AW11-4
5	X85966	玻璃線-企	直口	1304	1	AW11-BX-R4
6	X85966	玻璃線-企	直口	1304	1	
7	X85966	玻璃線-横	直口	472	2	

加　工　細　則
頂底留-__ mm
頂底留__ mm
企料底部開避位 _____ mm
底横料防水巴鋸去____ mm
水線孔在企料——頂　底
安裝扣碼
多點鎖芯型號:
手　柄　型　號:
限　位　撐　型　號:
T窗最大開度:
窗　玉　搭　位　數: 7mm

窗款	寬度(mm)	高度(mm)	只/幅	撐　長
SH	582	1382	1	16''

大圖版次	本圖版	A	-
-	日期	12.27	-


窗　號	數量
11/AW	174 幅
--	-- 幅
	幅
	幅


圖號 11/AW


EG-DWG1

美特鋁質 有限公司 MIDI Aluminium Fabricator Ltd.		工程號	J-857	拆圖	HHQ	2021.12.17
		地　盤	启德站	復核	WLQ	2021.12.17
名稱	启德站	顏　色	深灰色	批准	--	--

原EI/4162/21

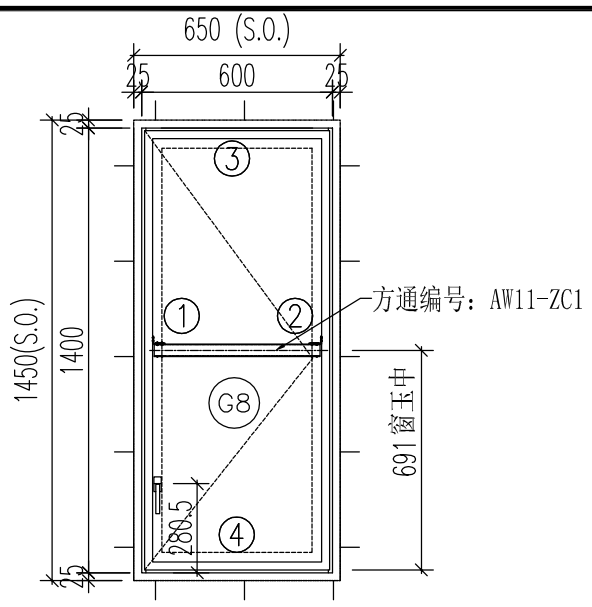

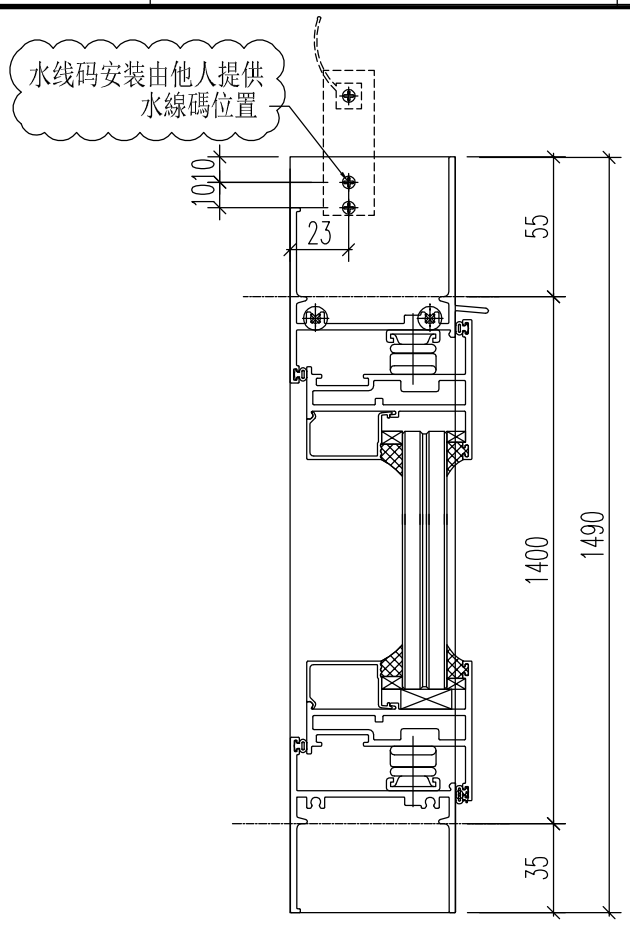

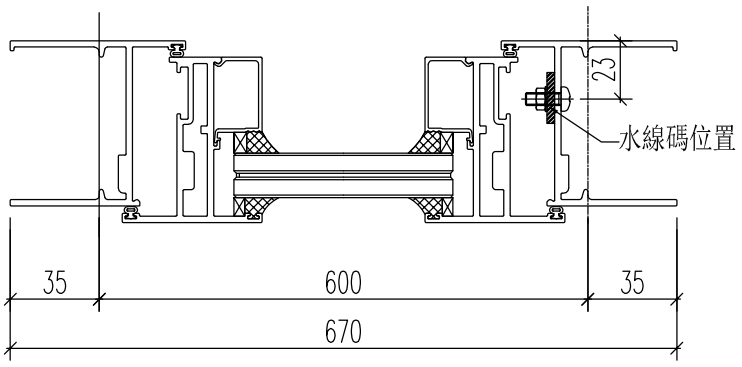

注意:
1. 玻璃線橫碰企
2. 窗玉搭位7mm
3. 滴水線比窗玉每頭長1mm
4. SH窗玉裝16''扇撐
5. 生窗底部需開去水孔
6. 裝2組扣碼

序號	料號	名稱	出筒	長度	支/幅	加工說明
1	X86024	生邊企	直口	1490	1	J857-BQ2L-1
2	X86024	生邊企	直口	1490	1	J857-BQ1R-1
3	X86031	生頂橫	避位	584	1	AW11-SD1R
4	X86026	生底橫	避位	574	1	AW11-DH1R
窗玉用料						
1	X86025	窗玉-顶	45°	582	1	AW11R-1
2	X86025	窗玉-底	45°	582	1	AW11R-2
3	X86025	窗玉企-左	45°	1382	1	AW11R-3
4	X86025	窗玉企-右	45°	1382	1	AW11R-4
5	X85966	玻璃線-企	直口	1304	1	AW11R-BX-L3
6	X85966	玻璃線-企	直口	1304	1	
7	X85966	玻璃線-横	直口	472	2	

加　工　細　則
頂底留-__ mm
頂底留__ mm
企料底部開避位 _____ mm
底横料防水巴鋸去____ mm
水線孔在企料——頂　底
安裝扣碼
多點鎖芯型號:
手　柄　型　號:
限　位　撐　型　號:
T窗最大開度:
窗　玉　搭　位　數: 7mm

窗款	寬度(mm)	高度(mm)	只/幅	撐　長
SH	582	1382	1	16''

大圖版次	本圖版	A	-
-	日期	12.27	-


窗　號	數量
11R/AW	74　幅
--	--　幅
	幅
	幅


圖號	11R/AW


EG-DWG1

美特鋁質 有限公司 MIDI Aluminium Fabricator Ltd.		工程號	J-857	拆圖	HHQ	2021.12.17
		地　盤	启德站	復核	WLQ	2021.12.17
名稱	启德站	顏　色	深灰色	批准	--	--

原EI/4162/21

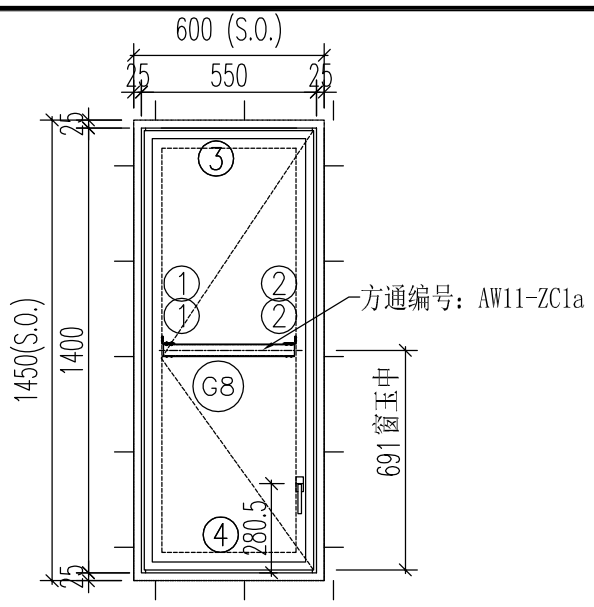

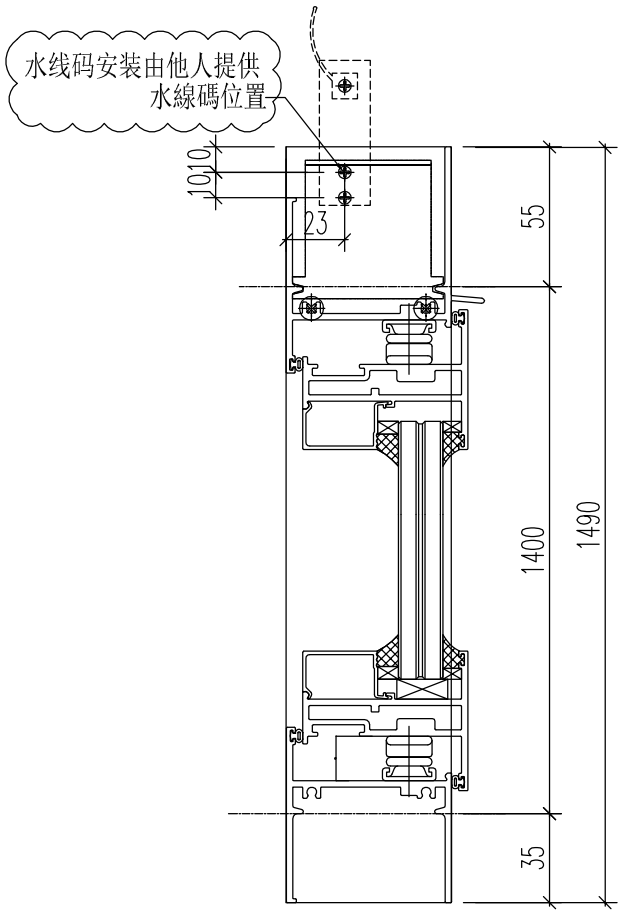

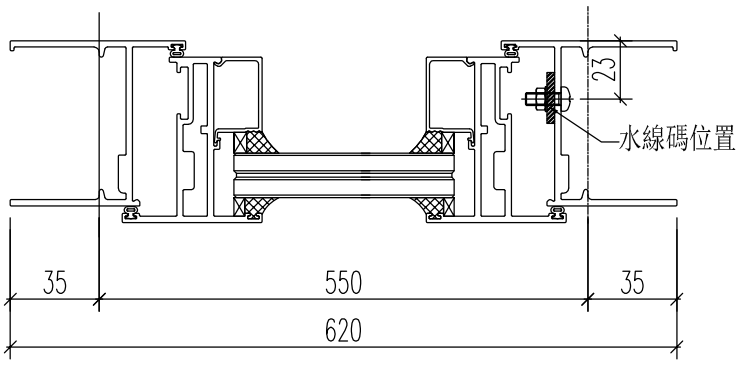

注意：
1. 玻璃線橫碰企
2. 窗玉搭位7mm
3. 滴水線比窗玉每頭長1mm
4. SH窗玉裝16''扇撐
5. 生窗底部需開去水孔
6. 裝2組扣碼

序號	料號	名稱	出筍	長度	支/幅	加工說明
1	X86024	生邊企	直口	1490	1	J857-BQ1L-1
2	X86024	生邊企	直口	1490	1	J857-BQ2R-1
3	X86031	生頂橫	避位	534	1	AW11-SD2L
4	X86026	生底橫	避位	524	1	AW11-DH2L
窗玉用料						
1	X86025	窗玉-顶	45°	532	1	AW11X-1
2	X86025	窗玉-底	45°	532	1	AW11X-2
3	X86025	窗玉企-左	45°	1382	1	AW11X-3
4	X86025	窗玉企-右	45°	1382	1	AW11X-4
5	X85966	玻璃線-企	直口	1304	1	AW11X-BX-R4
6	X85966	玻璃線-企	直口	1304	1	
7	X85966	玻璃線-橫	直口	422	2	

加　工　細　則
頂底留-__ mm
頂底留__ mm
企料底部開避位_____ mm
底橫料防水巴鋸去____ mm
水線孔在企料——頂　底
安裝扣碼
多點鎖芯型號:
手　柄　型　號:
限　位　撐　型　號:
T窗最大開度:
窗　玉　搭　位　數: 7mm

窗款	寬度(mm)	高度(mm)	只/幅	撐　長
SH	532	1382	1	16''

大圖版次	本圖版	A	-
-	日期	12.27	-


窗　號	數量
11X/AW	48　幅
--	--　幅
	幅
	幅


圖號 11X/AW


EG-DWG1

美特鋁質 有限公司 MIDI Aluminium Fabricator Ltd.		工程號	J-857	拆圖	HHQ	2021.12.17
		地　盤	启德站	復核	WLQ	2021.12.17
名稱	启德站	顏　色	深灰色	批准	--	--

原EI/4162/21

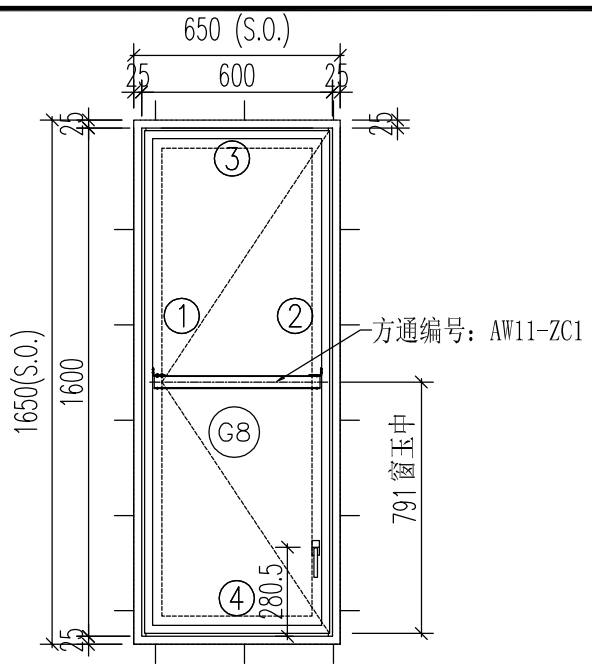

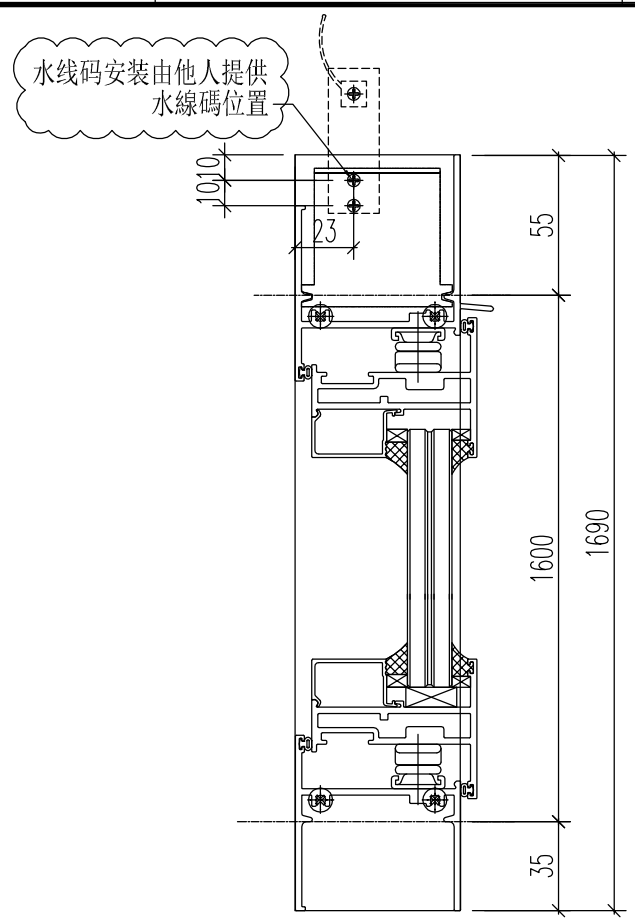

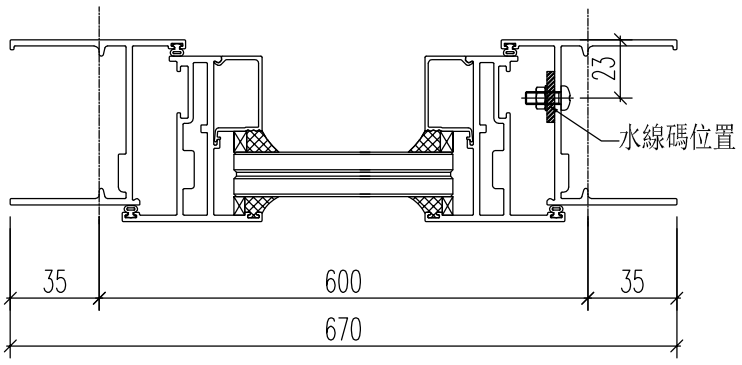

注意:
1. 玻璃線橫碰企
2. 窗玉搭位7mm
3. 滴水線比窗玉每頭長1mm
4. SH窗玉裝16''扇撐
5. 生窗底部需開去水孔
6. 裝3組扣碼

序號	料號	名稱	出筒	長度	支/幅	加工說明
1	X86024	生邊企	直口	1690	1	J857-BQ1L-2
2	X86024	生邊企	直口	1690	1	J857-BQ2R-2
3	X86031	生頂橫	避位	584	1	AW11-SD1L
4	X86026	生底橫	避位	574	1	AW11-DH1L
窗玉用料						
1	X86025	窗玉-顶	45°	582	1	AW11a-1
2	X86025	窗玉-底	45°	582	1	AW11a-2
3	X86025	窗玉企-左	45°	1582	1	AW11a-3
4	X86025	窗玉企-右	45°	1582	1	AW11a-4
5	X85966	玻璃線-企	直口	1504	1	AW11a-BX-R4
6	X85966	玻璃線-企	直口	1504	1	
7	X85966	玻璃線-横	直口	472	2	

加　工　細　則
頂底留-__ mm
頂底留__ mm
企料底部開避位_____ mm
底横料防水巴鋸去____ mm
水線孔在企料——頂　底
安裝扣碼
多點鎖芯型號:
手　柄　型　號:
限　位　撐　型　號:
T窗最大開度:
窗玉搭位數: 7mm

窗款	寬度(mm)	高度(mm)	只/幅	撐　長
SH	582	1582	1	16''

大圖版次	本圖版	A	-
-	日期	12.27	-


窗　號	數量
11-1/AW	7　幅
11-2/AW	7　幅
	幅
	幅


圖號 11-1/AW


EG-DWG1

美特鋁質 有限公司 MIDI Aluminium Fabricator Ltd.		工程號	J-857	拆圖	HHQ	2021.12.17
		地　盤	启德站	復核	WLQ	2021.12.17
名稱	启德站	顏　色	深灰色	批准	--	--

原EI/4162/21

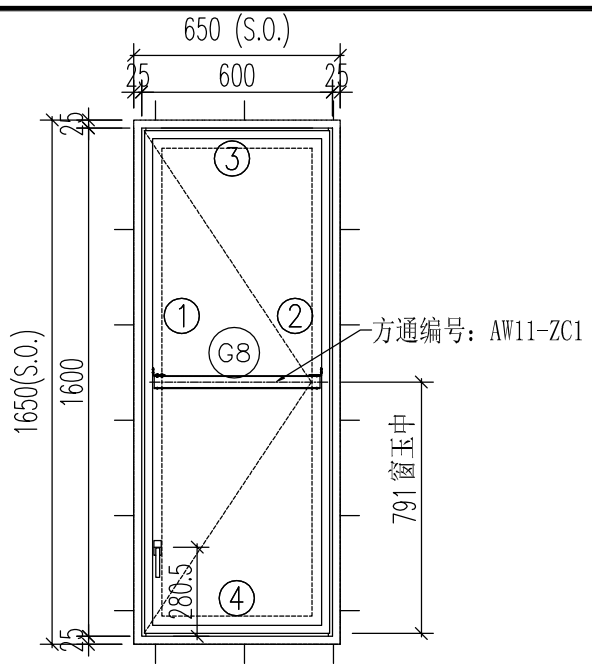

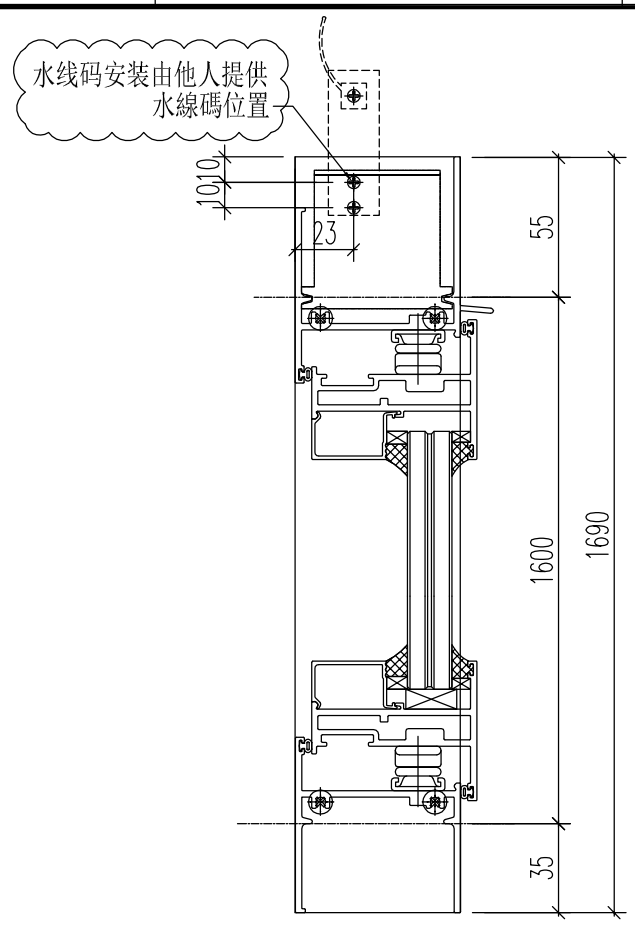

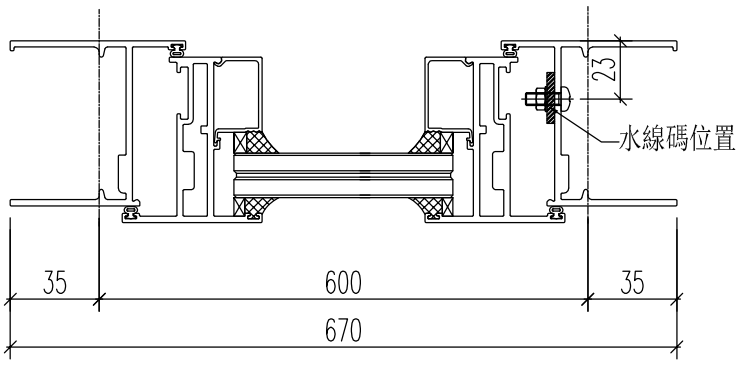

注意：
1. 玻璃線橫碰企
2. 窗玉搭位7mm
3. 滴水線比窗玉每頭長1mm
4. SH窗玉裝16''扇撐
5. 生窗底部需開去水孔
6. 裝3組扣碼

序號	料號	名稱	出筍	長度	支/幅	加工說明
1	X86024	生邊企	直口	1690	1	J857-BQ2L-2
2	X86024	生邊企	直口	1690	1	J857-BQ1R-2
3	X86031	生頂橫	避位	584	1	AW11-SD1R
4	X86026	生底橫	避位	574	1	AW11-DH1R
窗玉用料						
1	X86025	窗玉-頂	45°	582	1	AW11Ra-1
2	X86025	窗玉-底	45°	582	1	AW11Ra-2
3	X86025	窗玉企-左	45°	1582	1	AW11Ra-3
4	X86025	窗玉企-右	45°	1582	1	AW11Ra-4
5	X85966	玻璃線-企	直口	1504	1	AW11Ra-BX-L3
6	X85966	玻璃線-企	直口	1504	1	
7	X85966	玻璃線-橫	直口	472	2	

加　工　細　則
頂底留-__ mm
頂底留__ mm
企料底部開避位 _____ mm
底橫料防水巴鋸去____ mm
水線孔在企料——頂　底
安裝扣碼
多點鎖芯型號:
手　柄　型　號:
限　位　撐　型　號:
T窗最大開度:
窗　玉　搭　位　數: 7mm

窗款	寬度(mm)	高度(mm)	只/幅	撐　長
SH	582	1582	1	16''

大圖版次	本圖版	A	-
-	日期	12.27	-


窗　號	數量
11R-1/AW	3　幅
11R-2/AW	3　幅
	幅
	幅


圖號	11R-1/AW


EG-DWG1

美特鋁質 有限公司 MIDI Aluminium Fabricator Ltd.		工程號	J-857	拆圖	HHQ	2021.12.17
		地　盤	启德站	復核	WLQ	2021.12.17
名稱	启德站	顏　色	深灰色	批准	--	--

原EI/4162/21

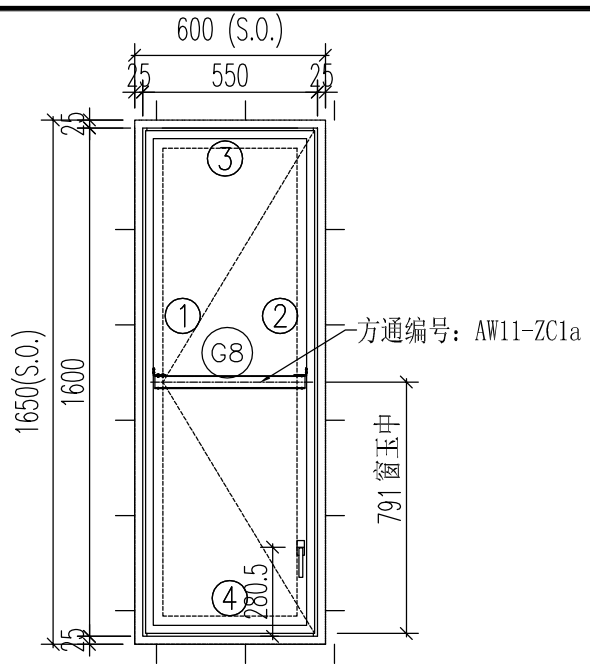

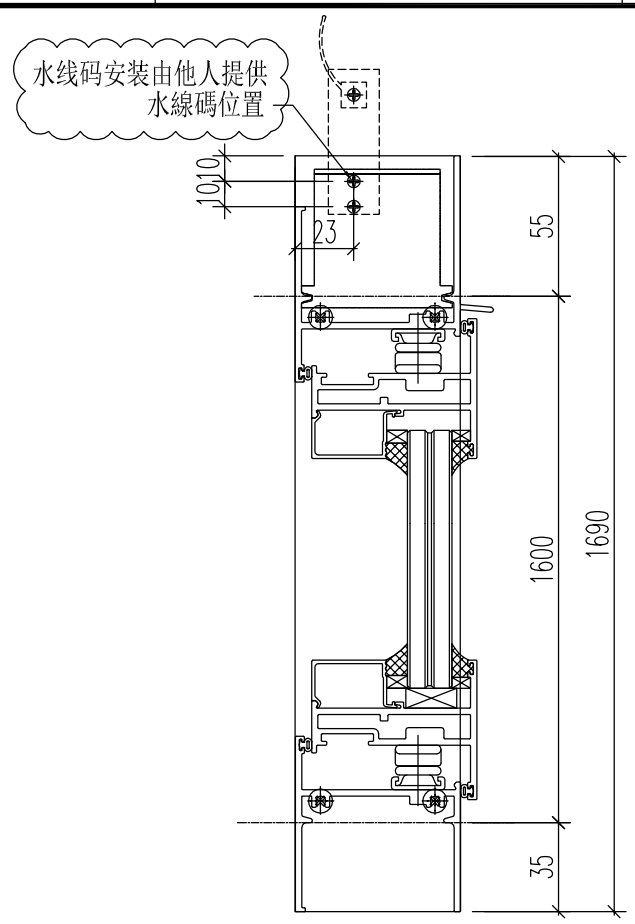

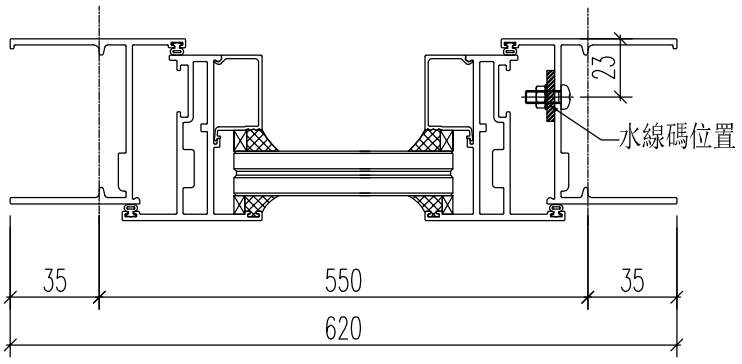

注意:
1. 玻璃線橫碰企
2. 窗玉搭位7mm
3. 滴水線比窗玉每頭長1mm
4. SH窗玉裝16''扇撐
5. 生窗底部需開去水孔
6. 裝3組扣碼

序號	料號	名稱	出筒	長度	支/幅	加工說明
1	X86024	生邊企	直口	1690	1	J857-BQ1L-2
2	X86024	生邊企	直口	1690	1	J857-BQ2R-2
3	X86031	生頂橫	避位	534	1	AW11-SD2L
4	X86026	生底橫	避位	524	1	AW11-DH2L
窗玉用料						
1	X86025	窗玉-顶	45°	532	1	AW11Xa-1
2	X86025	窗玉-底	45°	532	1	AW11Xa-2
3	X86025	窗玉企-左	45°	1582	1	AW11Xa-3
4	X86025	窗玉企-右	45°	1582	1	AW11Xa-4
5	X85966	玻璃線-企	直口	1504	1	AW11Xa-BX-R4
6	X85966	玻璃線-企	直口	1504	1	
7	X85966	玻璃線-橫	直口	422	2	

加　工　細　則
頂底留-__ mm
頂底留__ mm
企料底部開避位 _____ mm
底橫料防水巴鋸去____ mm
水線孔在企料——頂　底
安裝扣碼
多點鎖芯型號:
手　柄　型　號:
限　位　撐　型　號:
T窗最大開度:
窗　玉　搭　位　數: 7mm

窗款	寬度 (mm)	高度 (mm)	只/幅	撐　長
SH	532	1582	1	16''

大圖版次	本圖版	A	-
-	日期	12.27	-


窗　號	數量
11X-1/AW	2　幅
11X-2/AW	2　幅
	幅
	幅

圖號 11X-1/AW

EG-DWG1

美特鋁質 有限公司 MIDI Aluminium Fabricator Ltd.		工程號	J-857	拆圖	HHQ	2021.12.17
		地　盤	启德站	復核	WLQ	2021.12.17
名稱	启德站	顏　色	深灰色	批准	--	--

原EI/4162/21

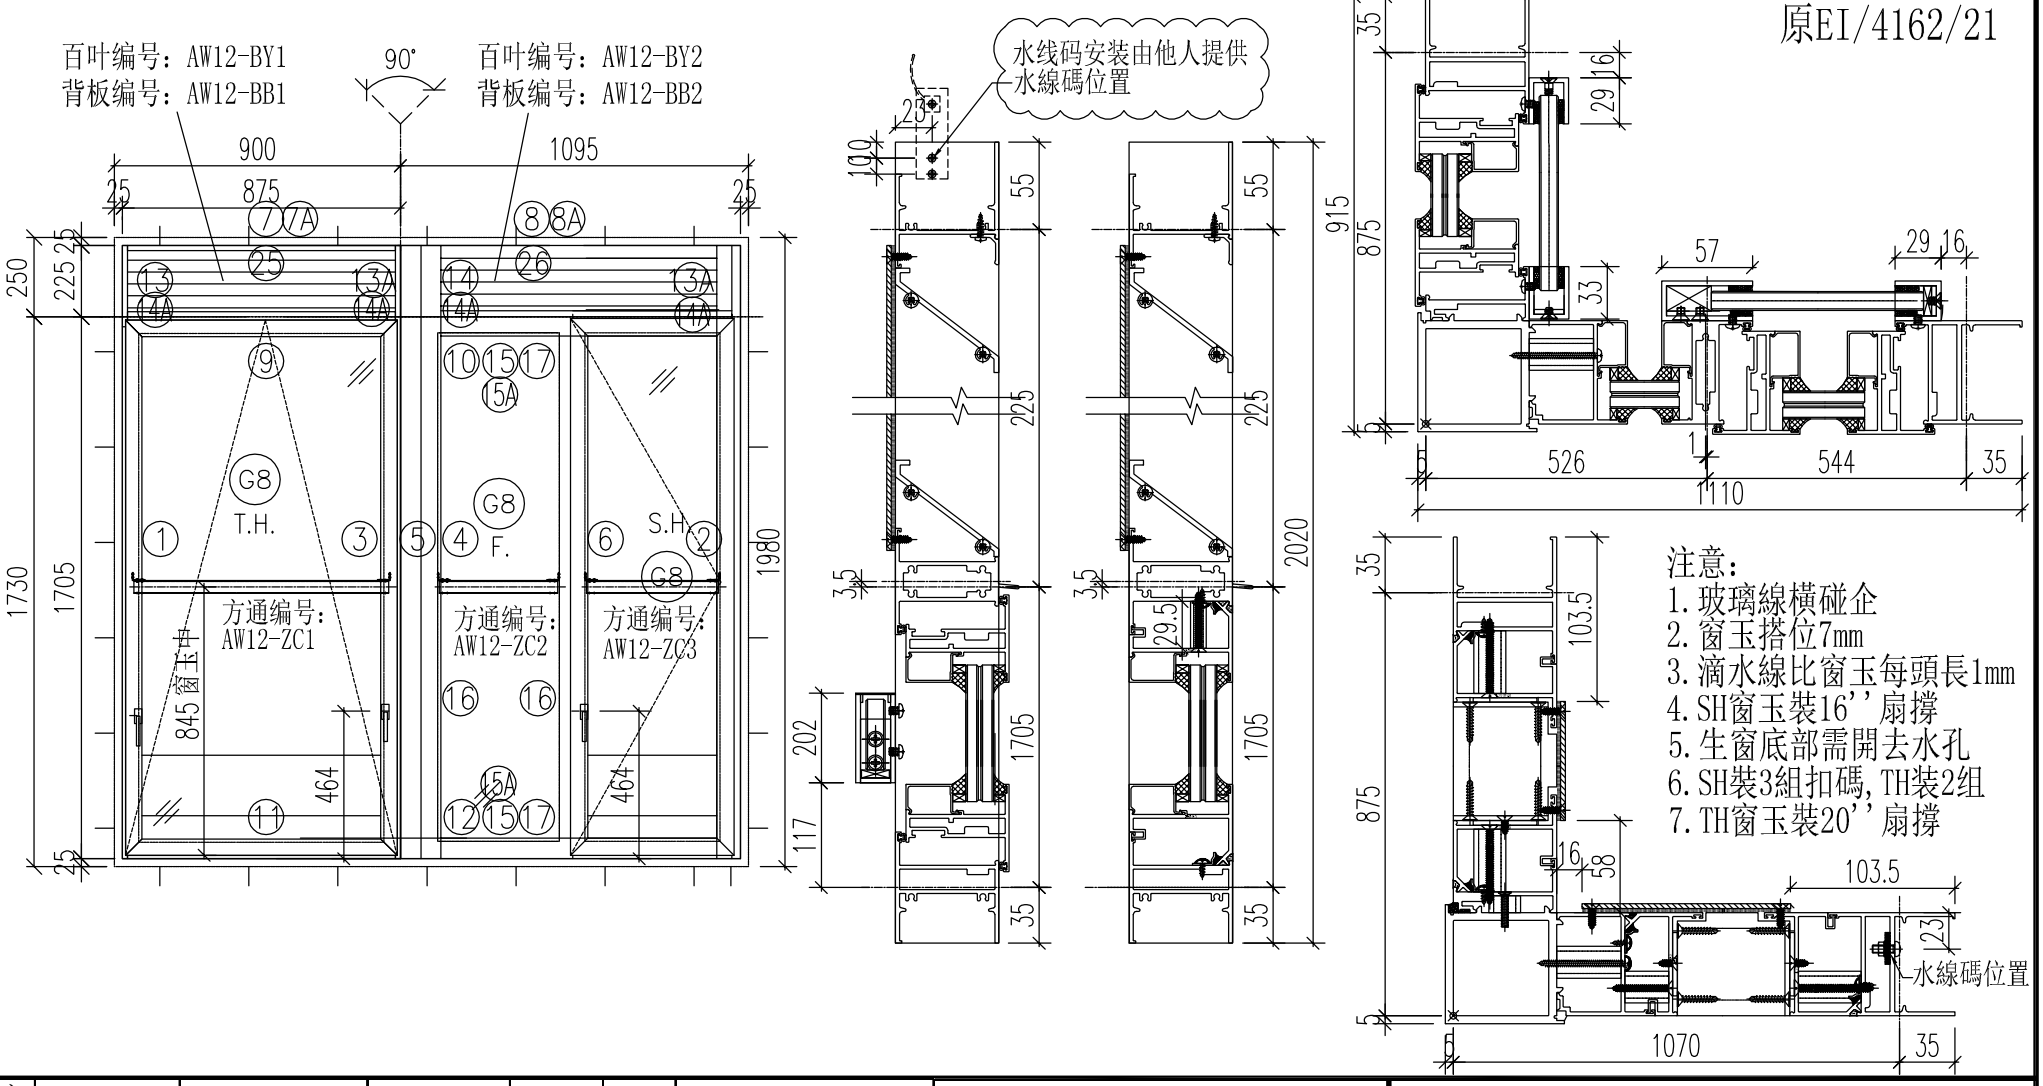

注意：
1. 玻璃線橫碰企
2. 窗玉搭位7mm
3. 滴水線比窗玉每頭長1mm
4. SH窗玉裝16’’扇撐
5. 生窗底部需開去水孔
6. SH裝3組扣碼, TH裝2組
7. TH窗玉裝20’’扇撐

序號	料號	名稱	出筍	長度	支/幅	加工說明
1	X86032	生边企-空腔	直口	2020	1	J857-KBQ-1L
2	X86032	生边企-空腔	直口	2020	1	J857-KBQ-1R
3	X86029	生夾企	直口	2020	1	J857-SJQ-1R
4	X86027	梗夹企	直口	2020	1	J857-GJQ-1L
5	X85967	转角夹通	直口	2030	1	J857-ZJT1
6	X86034	企工	直口	1682	1	J857-QG3
7	X86030	百叶顶横1	避位	773	1	AW12-BYD1
8	X86030	百叶顶横2	避位	938	1	AW12-BYD2
9	X85970	上生下生中横	避位	783	1	AW12-SZH1
10	X85970	上生下生中横	避位	948	1	AW12-SZH2
11	X86033	生底横-空腔	避位	773	1	AW12-SDH1
12	X86033	生底横-空腔	避位	938	1	AW12-SDH2
13	X86139	生反拍线-企	避位	200	1	J857-SFP1L
13A	X86139	生反拍线-企	避位	200	2	J857-SFP1R
14	X86039	梗反拍-企	避位	200	1	J857-GFP1L
15	X86035	横反拍线	避位	402.5	2	AW12-HFP1
16	X85966	玻璃線-企	直口	1612	2	
17	X85966	玻璃線-横	直口	370.5	2	
18	K00332	墊通	直口	39.5	21	
19	K00332	墊通	直口	40.5	7	
20	K00332	墊通	直口	27.5	7	
21	K00332	墊通	直口	29.5	2	
22	A628	攔河槽1	直口	202	2	J857-LH1L/J857-LH1R
23	A628	攔河槽2	直口	202	1	J857-LH2L
24	A628	攔河槽3	直口	202	1	J857-LH3R
25						
7A	X86043	百葉顶挡水铝角	直口	674	1	AW12-DSJ1
8A	X86043	百葉顶挡水铝角	直口	851	1	AW12-DSJ2
14A	X86042	反拍线挡水角	直口	200	3	FPX-LJ1
15A	X86042	反拍线挡水角	直口	402.5	2	AW12-FPX-LJ1
窗玉						
1	X86025	窗玉企	45°	1690	1	AW12-3
2	X86025	窗玉企	45°	1690	1	AW12-4
3	X86025	窗玉企	45°	1690	1	AW12-7
4	X86025	窗玉企	45°	1690	1	AW12-8
5	X86025	窗玉横	45°	781	1	AW12-5
6	X86025	窗玉横	45°	781	1	AW12-6
7	X86025	窗玉横	45°	520.5	1	AW12-1
8	X86025	窗玉横	45°	520.5	1	AW12-2
9	X85966	玻璃線-企	直口	1612	1	AW12-BX-L3
10	X85966	玻璃線-企	直口	1612	1	AW12-BX-L7
11	X85966	玻璃線-企	直口	1612	1	AW12-BX-R8
12	X85966	玻璃線-企	直口	1612	1	
13	X85966	玻璃線-横	直口	671	2	
14	X85966	玻璃線-横	直口	410.5	2	

加　工　細　則

頂底留-	mm
頂底留	mm
企料底部開避位	mm
底横料防水巴鋸去	mm
水線孔在企料	頂　底
安裝扣碼	
多點鎖芯型號:	
手　柄　型　號:	
限　位　撐　型　號:	
T窗最大開度:	
窗玉搭位數:	7mm

窗款	寬度 (mm)	高度 (mm)	只/幅	撐　長
SH	520.5	1690	1	16’’
TH	781	1690	1	20’’

大圖版次	本圖版	A	-
-	日期	12.27	-


窗　號	數量
12/AW	26　幅
--	-- 幅
	幅
	幅

圖號　12/AW

EG-DWG1

美特鋁質 有限公司 MIDI Aluminium Fabricator Ltd.		工程號	J-857	拆圖	HHQ	2021.12.17
		地　盤	启德站	復核	WLQ	2021.12.17
名稱	启德站	顏　色	深灰色	批准	--	--

原EI/4162/21

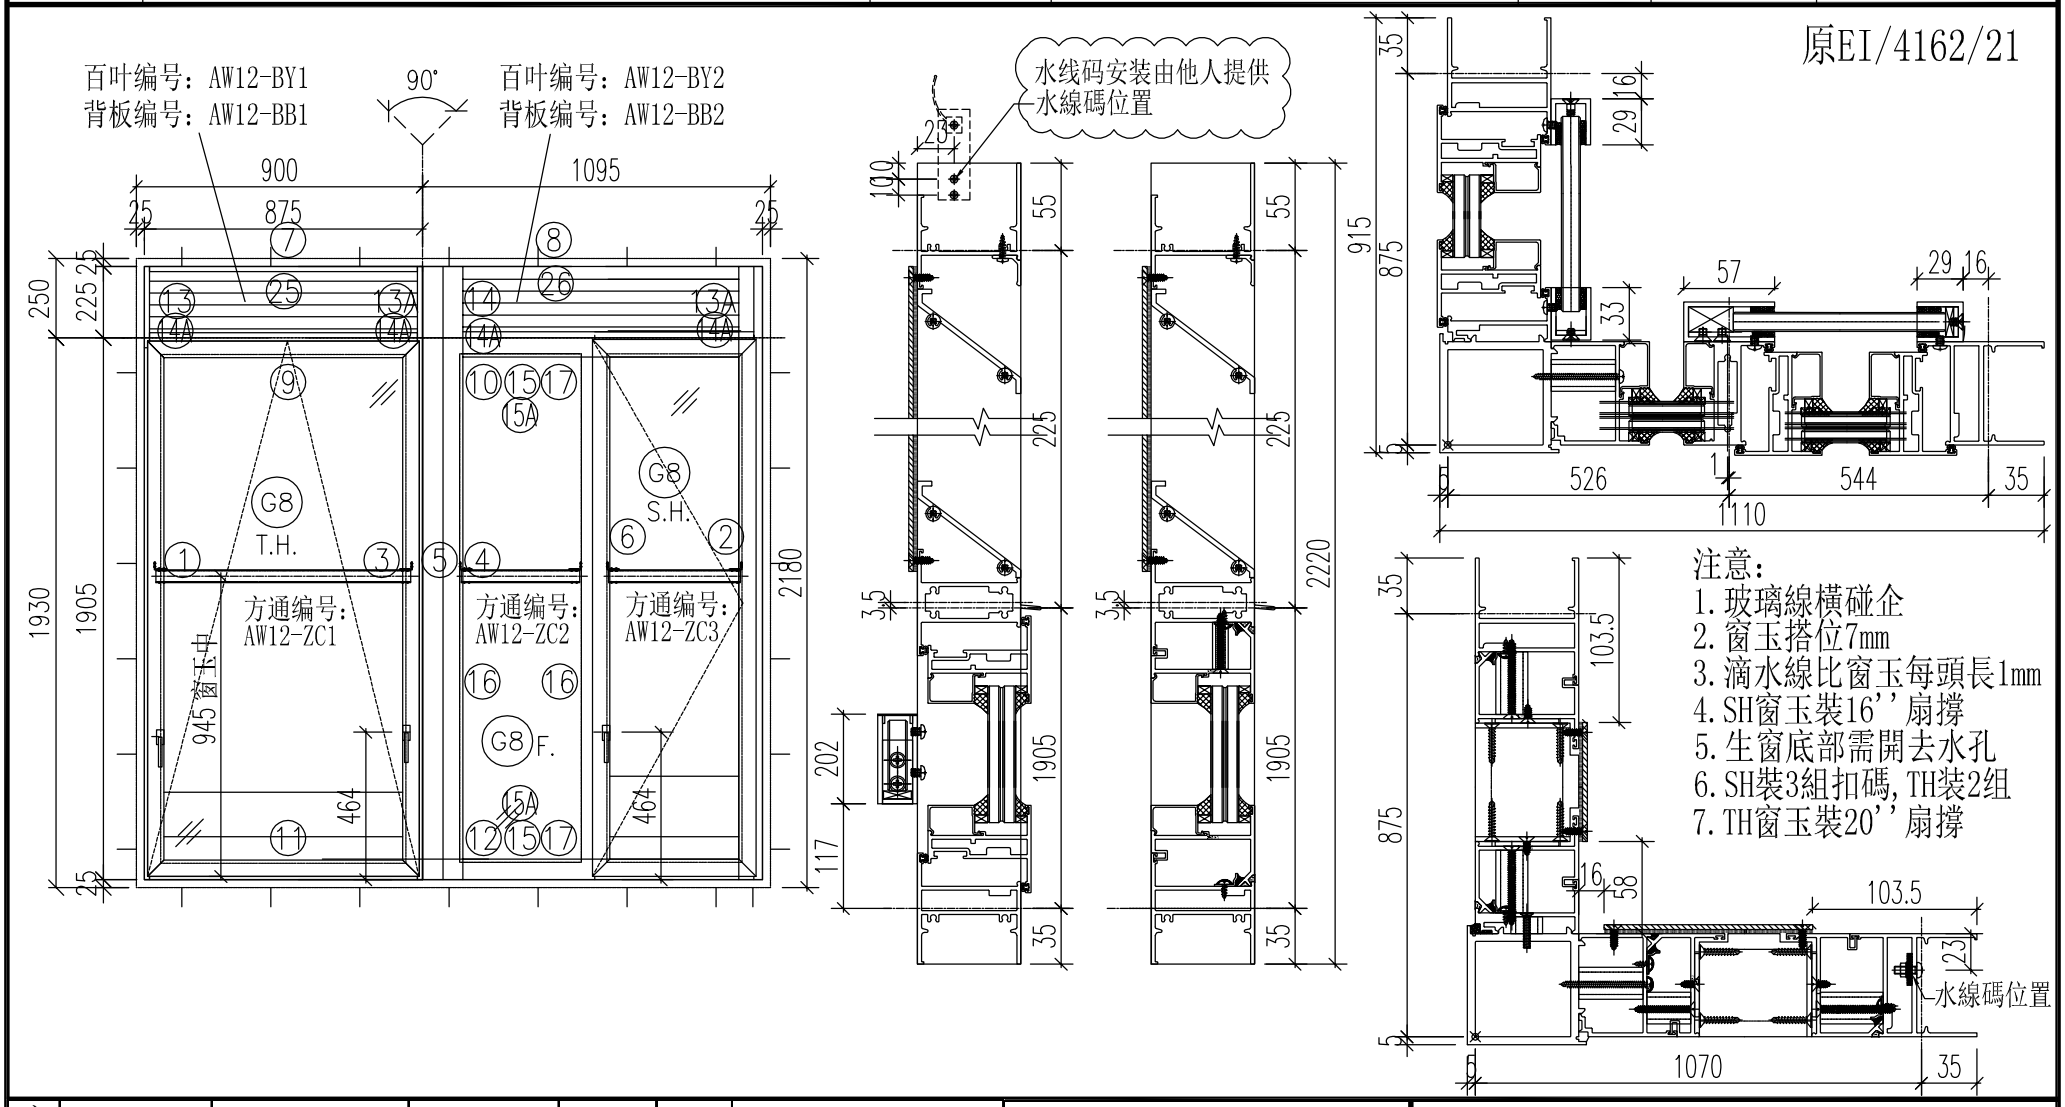

注意：
1. 玻璃線橫碰企
2. 窗玉搭位7mm
3. 滴水線比窗玉每頭長1mm
4. SH窗玉裝16'' 扇撐
5. 生窗底部需開去水孔
6. SH裝3組扣碼, TH裝2組
7. TH窗玉裝20'' 扇撐

序號	料號	名稱	出筍	長度	支/幅	加工說明
1	X86032	生边企-空腔	直口	2220	1	J857-KBQ-2L
2	X86032	生边企-空腔	直口	2220	1	J857-KBQ-2R
3	X86029	生夾企	直口	2220	1	J857-SJQ-2R
4	X86027	梗夹企	直口	2220	1	J857-GJQ-2L
5	X85967	转角夹通	直口	2230	1	J857-ZJT2
6	X86034	企工	直口	1882	1	J857-QG4
7	X86030	百叶顶横1	避位	773	1	AW12-BYD1
8	X86030	百叶顶横2	避位	938	1	AW12-BYD2
9	X85970	上生下生中横	避位	783	1	AW12-SZH1
10	X85970	上生下生中横	避位	948	1	AW12-SZH2
11	X86033	生底横-空腔	避位	773	1	AW12-SDH1
12	X86033	生底横-空腔	避位	938	1	AW12-SDH2
13	X86139	生反拍线-企	避位	200	1	J857-SFP1L
13A	X86139	生反拍线-企	避位	200	2	J857-SFP1R
14	X86039	梗反拍-企	避位	200	1	J857-GFP1L
15	X86035	横反拍线	避位	402.5	2	AW12-HFP1
16	X85966	玻璃線-企	直口	1812	2	
17	X85966	玻璃線-横	直口	370.5	2	
18	K00332	墊通	直口	39.5	21	
19	K00332	墊通	直口	40.5	7	
20	K00332	墊通	直口	27.5	7	
21	K00332	墊通	直口	29.5	2	
22	A628	攔河槽1	直口	202	2	J857-LH1L/J857-LH1R
23	A628	攔河槽2	直口	202	1	J857-LH2L
24	A628	攔河槽3	直口	202	1	J857-LH3R
25						
7A	X86043	百葉顶挡水铝角	直口	674	1	AW12-DSJ1
8A	X86043	百葉顶挡水铝角	直口	851	1	AW12-DSJ2
14A	X86042	反拍线挡水角	直口	200	3	FPX-LJ1
15A	X86042	反拍线挡水角	直口	402.5	2	AW12-FPX-LJ1
窗玉						
1	X86025	窗玉企	45°	1890	1	AW12a-3
2	X86025	窗玉企	45°	1890	1	AW12a-4
3	X86025	窗玉企	45°	1890	1	AW12a-7
4	X86025	窗玉企	45°	1890	1	AW12a-8
5	X86025	窗玉横	45°	781	1	AW12a-5
6	X86025	窗玉横	45°	781	1	AW12a-6
7	X86025	窗玉横	45°	520.5	1	AW12a-1
8	X86025	窗玉横	45°	520.5	1	AW12a-2
9	X85966	玻璃線-企	直口	1812	1	AW12a-BX-L3
10	X85966	玻璃線-企	直口	1812	1	AW12a-BX-L7
11	X85966	玻璃線-企	直口	1812	1	AW12a-BX-R8
12	X85966	玻璃線-企	直口	1812	1	
13	X85966	玻璃線-横	直口	671	2	
14	X85966	玻璃線-横	直口	410.5	2	

加　工　細　則

頂底留-__ mm

頂底留__ mm

企料底部開避位 _____ mm

底横料防水巴鋸去____ mm

水線孔在企料 ── 頂　底

安裝扣碼

多點鎖芯型號:

手　柄　型　號:

限　位　撐　型　號:

T窗最大開度:

窗玉搭位數: 7mm

窗款	寬度(mm)	高度(mm)	只/幅	撐　長
SH	520.5	1890	1	16''
TH	781	1890	1	20''


大圖版次	本圖版	A	-
-	日期	12.27	-


窗　號	數量
12-1/AW	1　幅
--	-- 幅
	幅
	幅

圖號 12-1/AW

EG-DWG1


美特鋁質 有限公司 MIDI Aluminium Fabricator Ltd.		工程號	J-857	拆圖	HHQ	2021.12.17
		地　盤	启德站	復核	WLQ	2021.12.17
名稱	启德站	顏　色	深灰色	批准	--	--

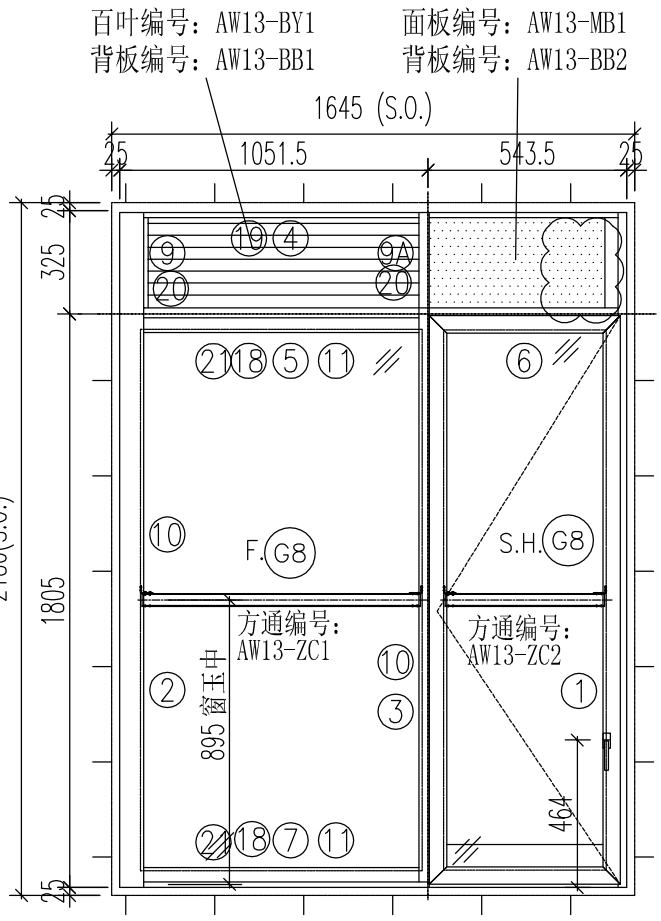


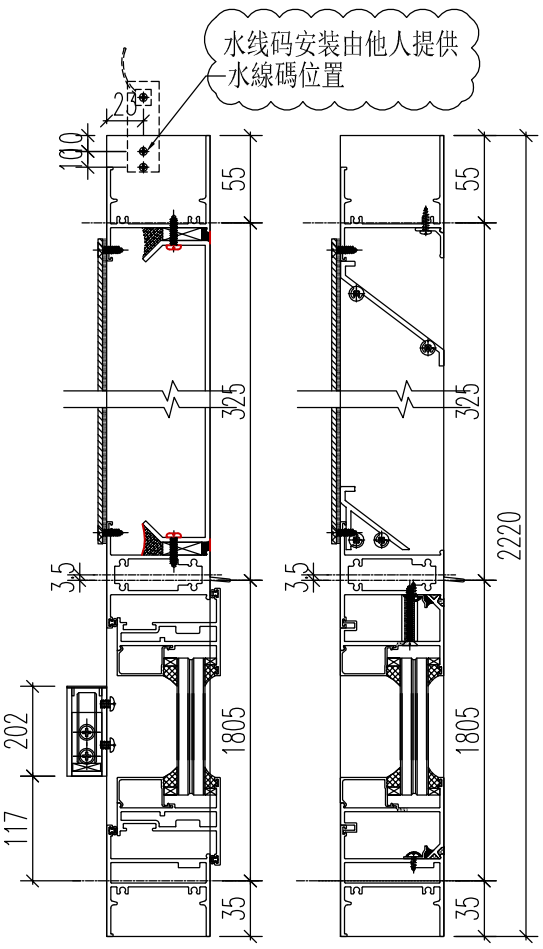

注意：　　原EI/4162/21

1. 玻璃線横碰企
2. 窗玉搭位7mm
3. 滴水線比窗玉每頭長1mm
4. SH窗玉裝16’’扇撐
5. 生窗底部需開去水孔
6. 裝3組扣碼

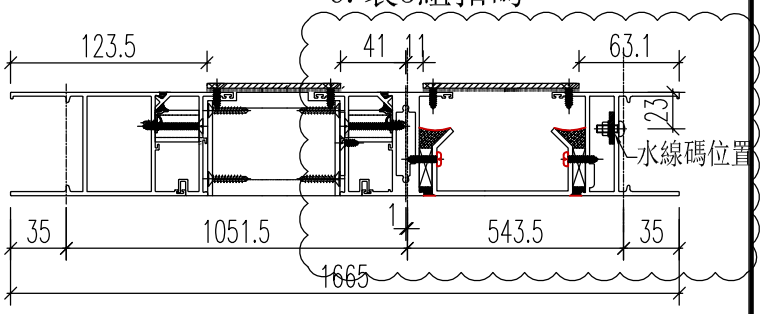

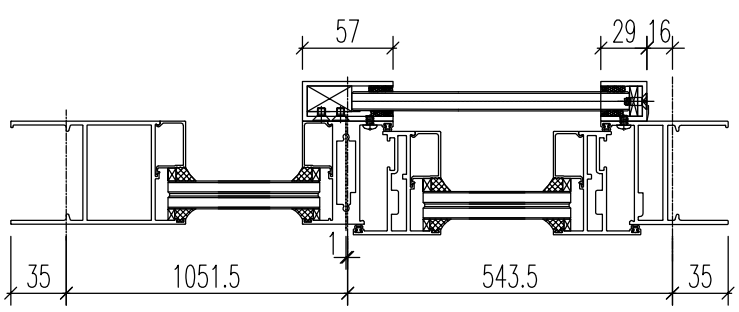

序號	料號	名稱	出筒	長度	支/幅	加工說明
1	X86032	生边企-空腔	直口	2220	1	J857-KBQ-4Ra
2	X86023	梗边企-空腔	直口	2220	1	J857-GBQ-2L
3	X86034	企工	直口	2113	1	J857-QG8
4	X86030	百叶顶横1	避位	1515	1	AW13-BYD1
5	X85970	上生下生中横	避位	996	1	AW13-SZH1
6	X85970	上生下生中横	避位	522	1	AW13-SZH2
7	X86033	生底横-空腔	避位	1515	1	AW13-SDH1
8						
9	X86039	梗反拍线-企	避位	300	1	J857-GFP3L
9A	X86039	梗反拍线-企	避位	300	1	J857-GFP3R
10	X85966	玻璃線-企	直口	1712	2	
11	X85966	玻璃線-横	直口	948	2	
12	K00332	墊通	直口	39.5	7	
13	K00332	墊通	直口	27.5	14	
14	K00332	墊通	直口	29.5	4	
15	A628	攔河槽1	直口	202	1	J857-LH1R
16	A628	攔河槽2	直口	202	1	J857-LH2L
17		水線碼		57	1	
18	X86035	反拍线-横	避位	980	2	AW13-HFP1
19	X86043	百葉顶挡水铝角	直口	911	1	AW13-DSJ1
20	X86042	反拍线挡水角	直口	300	2	FPX-LJ2
21	X86042	反拍线挡水角	直口	980	2	AW13-FPX-LJ1
窗玉						
1	X86025	窗玉企	45°	1790	1	AW13a-3
2	X86025	窗玉企	45°	1790	1	AW13a-4
3	X86025	窗玉横	45°	520	1	AW13a-1
4	X86025	窗玉横	45°	520	1	AW13a-2
5	X85966	玻璃線-企	直口	1712	1	AW13a-BX-R4
6	X85966	玻璃線-企	直口	1712	1	
7	X85966	玻璃線-横	直口	410	2	

加　工　細　則
頂底留-__ mm
頂底留___ mm
企料底部開避位_____ mm
底横料防水巴鋸去____ mm
水線孔在企料——頂　底
安裝扣碼
多點鎖芯型號:
手　柄　型　號:
限　位　撐　型　號:
T窗最大開度:
窗玉搭位數: 7mm

窗款	寬度(mm)	高度(mm)	只/幅	撐　長
SH	520	1790	1	16’’

大圖版次	本圖版	A	-
-	日期	12.27	-

窗　號	數量
13-1/AW	1　幅
13-2/AW	1　幅
	幅
	幅


圖號	13-1/AW


EG-DWG1


美特鋁質 有限公司 MIDI Aluminium Fabricator Ltd.		工程號	J-857	拆圖	HHQ	2021.12.17
		地　盤	启德站	復核	WLQ	2021.12.17
名稱	启德站	顏　色	深灰色	批准	--	--

原EI/4162/21

注意：
1. 玻璃線橫碰企
2. 窗玉搭位7mm
3. 滴水線比窗玉每頭長1mm
4. SH窗玉裝16’’扇撐
5. 生窗底部需開去水孔
6. 裝3組扣碼

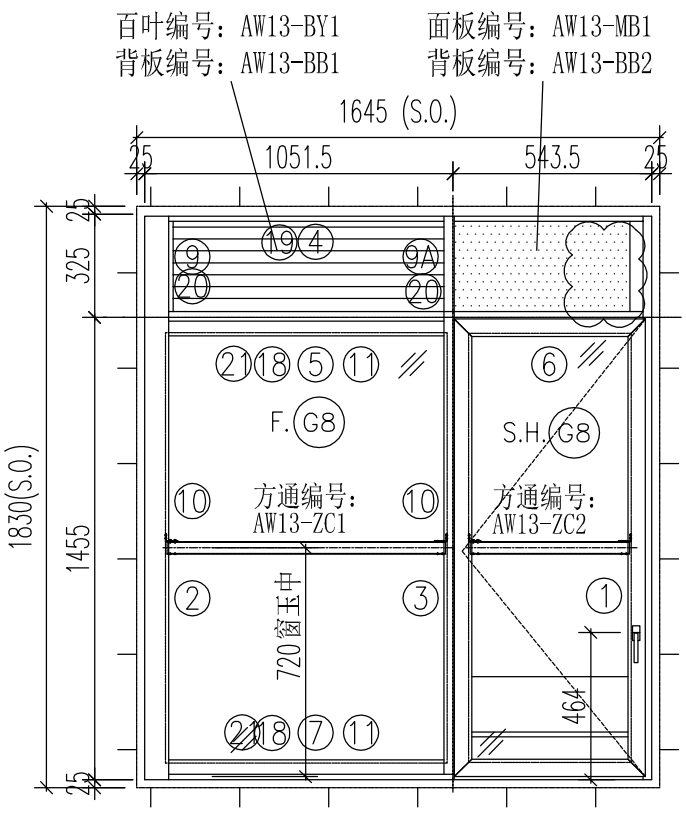

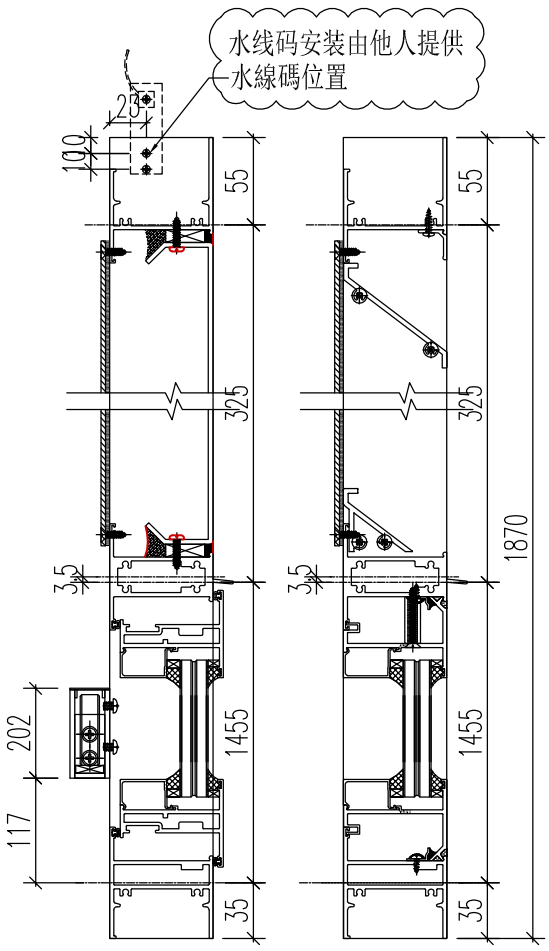

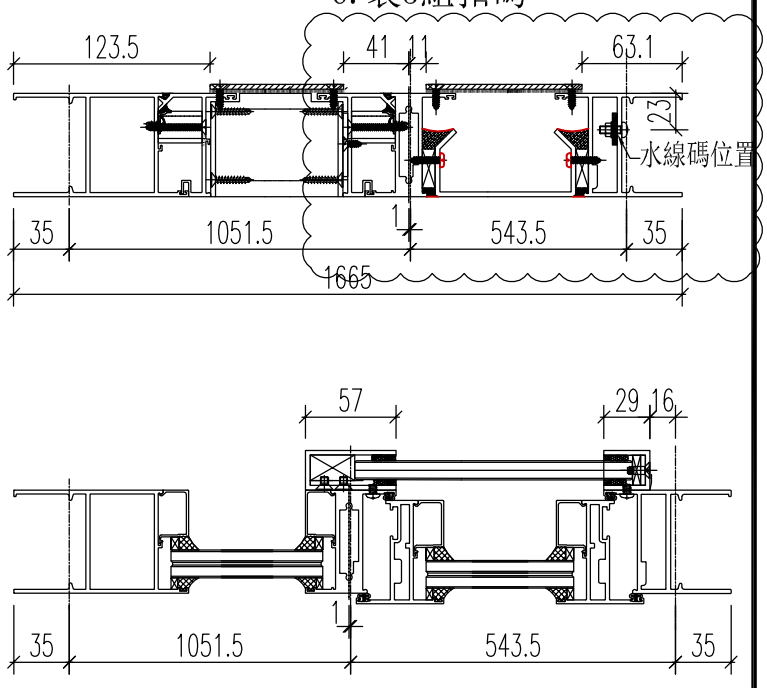

序號	料號	名稱	出筍	長度	支/幅	加工說明
1	X86032	生边企-空腔	直口	1870	1	J857-KBQ-5R
2	X86023	梗边企-空腔	直口	1870	1	J857-GBQ-5L
3	X86034	企工	直口	1763	1	J857-QG7
4	X86030	百叶顶横1	避位	1515	1	AW13-BYD1
5	X85970	上生下生中横	避位	996	1	AW13-SZH1
6	X85970	上生下生中横	避位	522	1	AW13-SZH2
7	X86033	生底横-空腔	避位	1515	1	AW13-SDH1
8						
9	X86039	梗反拍线-企	避位	300	1	J857-GFP3L
9A	X86039	梗反拍线-企	避位	300	1	J857-GFP3R
10	X85966	玻璃線-企	直口	1362	2	
11	X85966	玻璃線-横	直口	948	2	
12	K00332	墊通	直口	39.5	7	
13	K00332	墊通	直口	27.5	14	
14	K00332	墊通	直口	29.5	4	
15	A628	攔河槽1	直口	202	1	J857-LH1R
16	A628	攔河槽2	直口	202	1	J857-LH2L
17						
18	X86035	反拍线-横	避位	980	2	AW13-HFP1
19	X86043	百葉顶挡水铝角	直口	911	1	AW13-DSJ1
20	X86042	反拍线挡水角	直口	300	2	FPX-LJ2
21	X86042	反拍线挡水角	直口	980	2	AW13-FPX-LJ1
窗玉						
1	X86025	窗玉企	45°	1440	1	AW13-3
2	X86025	窗玉企	45°	1440	1	AW13-4
3	X86025	窗玉横	45°	520	1	AW13-1
4	X86025	窗玉横	45°	520	1	AW13-2
5	X85966	玻璃線-企	直口	1362	1	AW13-BX-R4
6	X85966	玻璃線-企	直口	1362	1	
7	X85966	玻璃線-横	直口	410	2	

加　工　細　則
頂底留-__ mm
頂底留__ mm
企料底部開避位_____ mm
底横料防水巴鋸去____ mm
水線孔在企料——頂　底
安裝扣碼
多點鎖芯型號:
手　柄　型　號:
限　位　撐　型　號:
T窗最大開度:
窗玉搭位數: 7mm

窗款	寬度(mm)	高度(mm)	只/幅	撐　長
SH	520	1440	1	16’’

大圖版次	本圖版	A	-
-	日期	12.27	-


窗　號	數量
13/AW	26　幅
--	-- 幅
	幅
	幅


圖號	13/AW


EG-DWG1


美特鋁質 有限公司 MIDI Aluminium Fabricator Ltd.		工程號	J-857	拆圖	HHQ	2021.12.17
		地　盤	启德站	復核	WLQ	2021.12.17
名稱	启德站	顏　色	深灰色	批准	--	--


原EI/4162/21

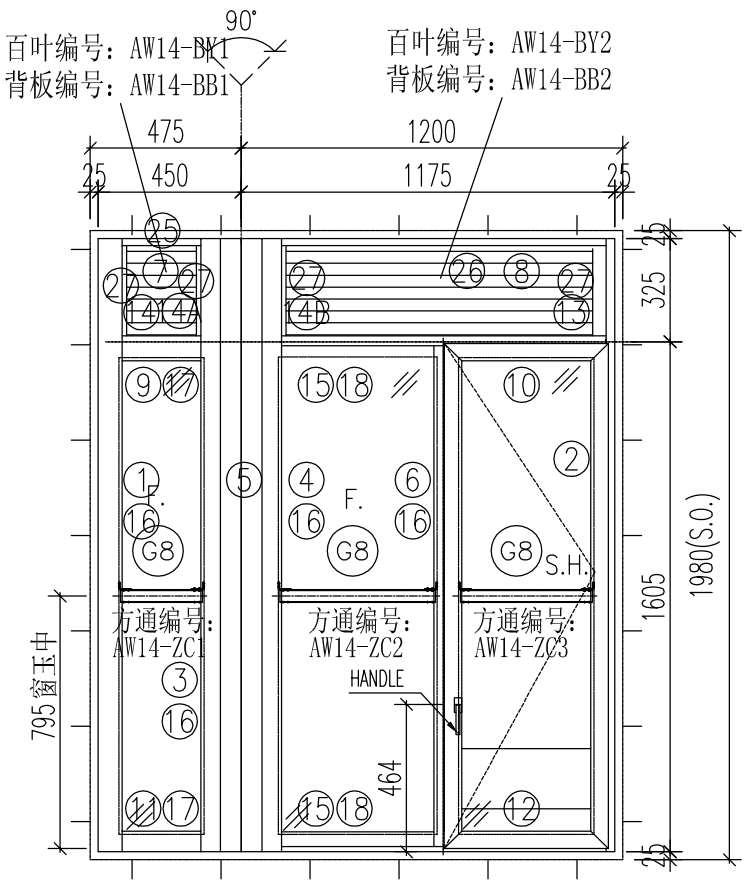

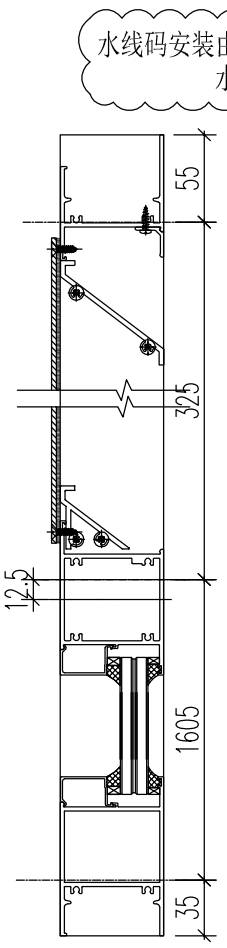

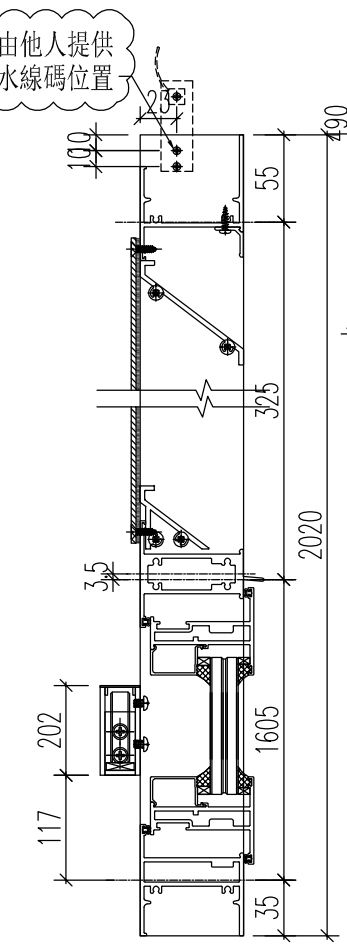

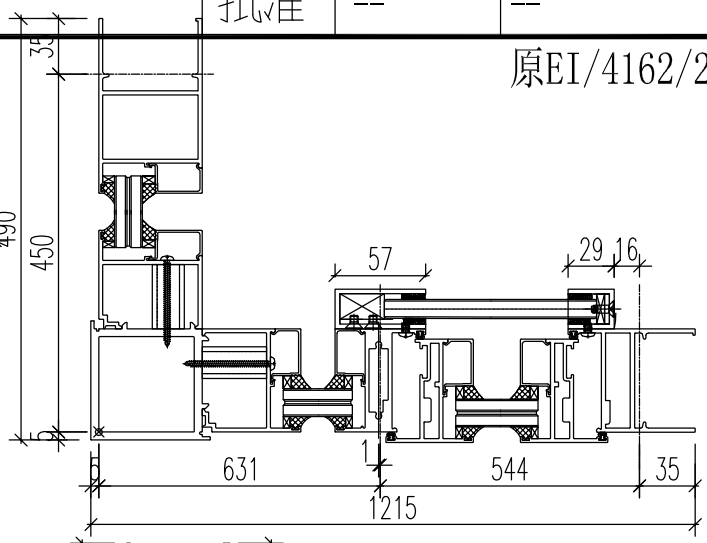

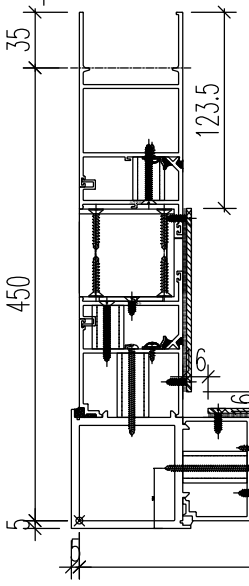

注意：
1. 玻璃線橫碰企
2. 窗玉搭位7mm
3. 滴水線比窗玉每頭長1mm
4. SH窗玉裝16’’扇撐
5. 生窗底部需開去水孔
6. 裝3組扣碼

序號	料號	名稱	出筍	長度	支/幅	加工說明
1	X86023	梗边企-空腔	直口	2020	1	J857-GBQ-3L
2	X86032	生边企-空腔	直口	2020	1	J857-KBQ-3R
3	X86027	梗夹企	直口	2020	1	J857-GJQ-3R
4	X86027	梗夹企	直口	2020	1	J857-GJQ-3aL
5	X85967	转角夹通	直口	2030	1	J857-ZJT3
6	X86034	企工	直口	1582	1	J857-QG1
7	X86030	百叶顶横1	避位	286	1	AW14-BYD1
8	X86030	百叶顶横2	避位	1043	1	AW14-BYD2
9	X85965	上生下梗中横	避位	286	1	AW14-GZH1
10	X85970	上生下生中横	避位	1053	1	AW14-SZH1
11	X86028	梗底横-空腔	避位	286	1	AW14-GDH1
12	X86033	生底横-空腔	避位	1043	1	AW14-SDH1
13	X86139	生反拍线-企	避位	300	1	J857-SFP2R
14	X86039	梗反拍线-企	避位	300	1	J857-GFP3L
14A	X86039	梗反拍线-企	避位	300	1	J857-GFP2R
14B	X86039	梗反拍线-企	避位	300	1	J857-GFP2L
15	X86035	横反拍线	避位	507.5	2	AW14-HFP1
16	X85966	玻璃線-企	直口	1512	4	
17	X85966	玻璃線-横	直口	248	2	
18	X85966	玻璃線-横	直口	475.5	2	
19	K00332	墊通	直口	39.5	14	
20	K00332	墊通	直口	40.5	7	
21	K00332	墊通	直口	27.5	7	
22	A628	攔河槽1	直口	202	1	J857-LH1R
23	A628	攔河槽2	直口	202	1	J857-LH2L
24						
25	X86043	百葉顶挡水铝角	直口	211	1	AW14-DSJ1
26	X86043	百葉顶挡水铝角	直口	956	1	AW14-DSJ2
27	X86042	反拍线挡水角	直口	300	4	FPX-LJ2
28	X86042	反拍线挡水角	直口	507.5	2	AW14-FPX-LJ1

窗玉

1	X86025	窗玉企	45°	1590	1	AW14-3
2	X86025	窗玉企	45°	1590	1	AW14-4
3	X86025	窗玉横	45°	520.5	1	AW14-1
4	X86025	窗玉横	45°	520.5	1	AW14-2
5	X85966	玻璃線-企	直口	1512	1	AW14-BX-L3
6	X85966	玻璃線-企	直口	1512	1	
7	X85966	玻璃線-横	直口	410.5	2	

加　工　細　則

頂底留-__ mm

頂底留___ mm

企料底部開避位_____ mm

底横料防水巴鋸去_____ mm

水線孔在企料——頂　底

安裝扣碼

多點鎖芯型號:

手　柄　型　號:

限　位　撐　型　號:

T窗最大開度:

窗玉搭位數: 7mm

窗款	寬度 (mm)	高度 (mm)	只/幅	撐　長
SH	520.5	1590	1	16’’

大圖版次	本圖版	A	-
-	日期	12.27	-


窗　號	數量
14/AW	26　幅
--	--　幅
	幅
	幅

圖號　14/AW

EG-DWG1

美特鋁質 有限公司 MIDI Aluminium Fabricator Ltd.		工程號	J-857	拆圖	HHQ	2021.12.17
		地　盤	启德站	復核	WLQ	2021.12.17
名稱	启德站	顏　色	深灰色	批准	--	--

原EI/4162/21

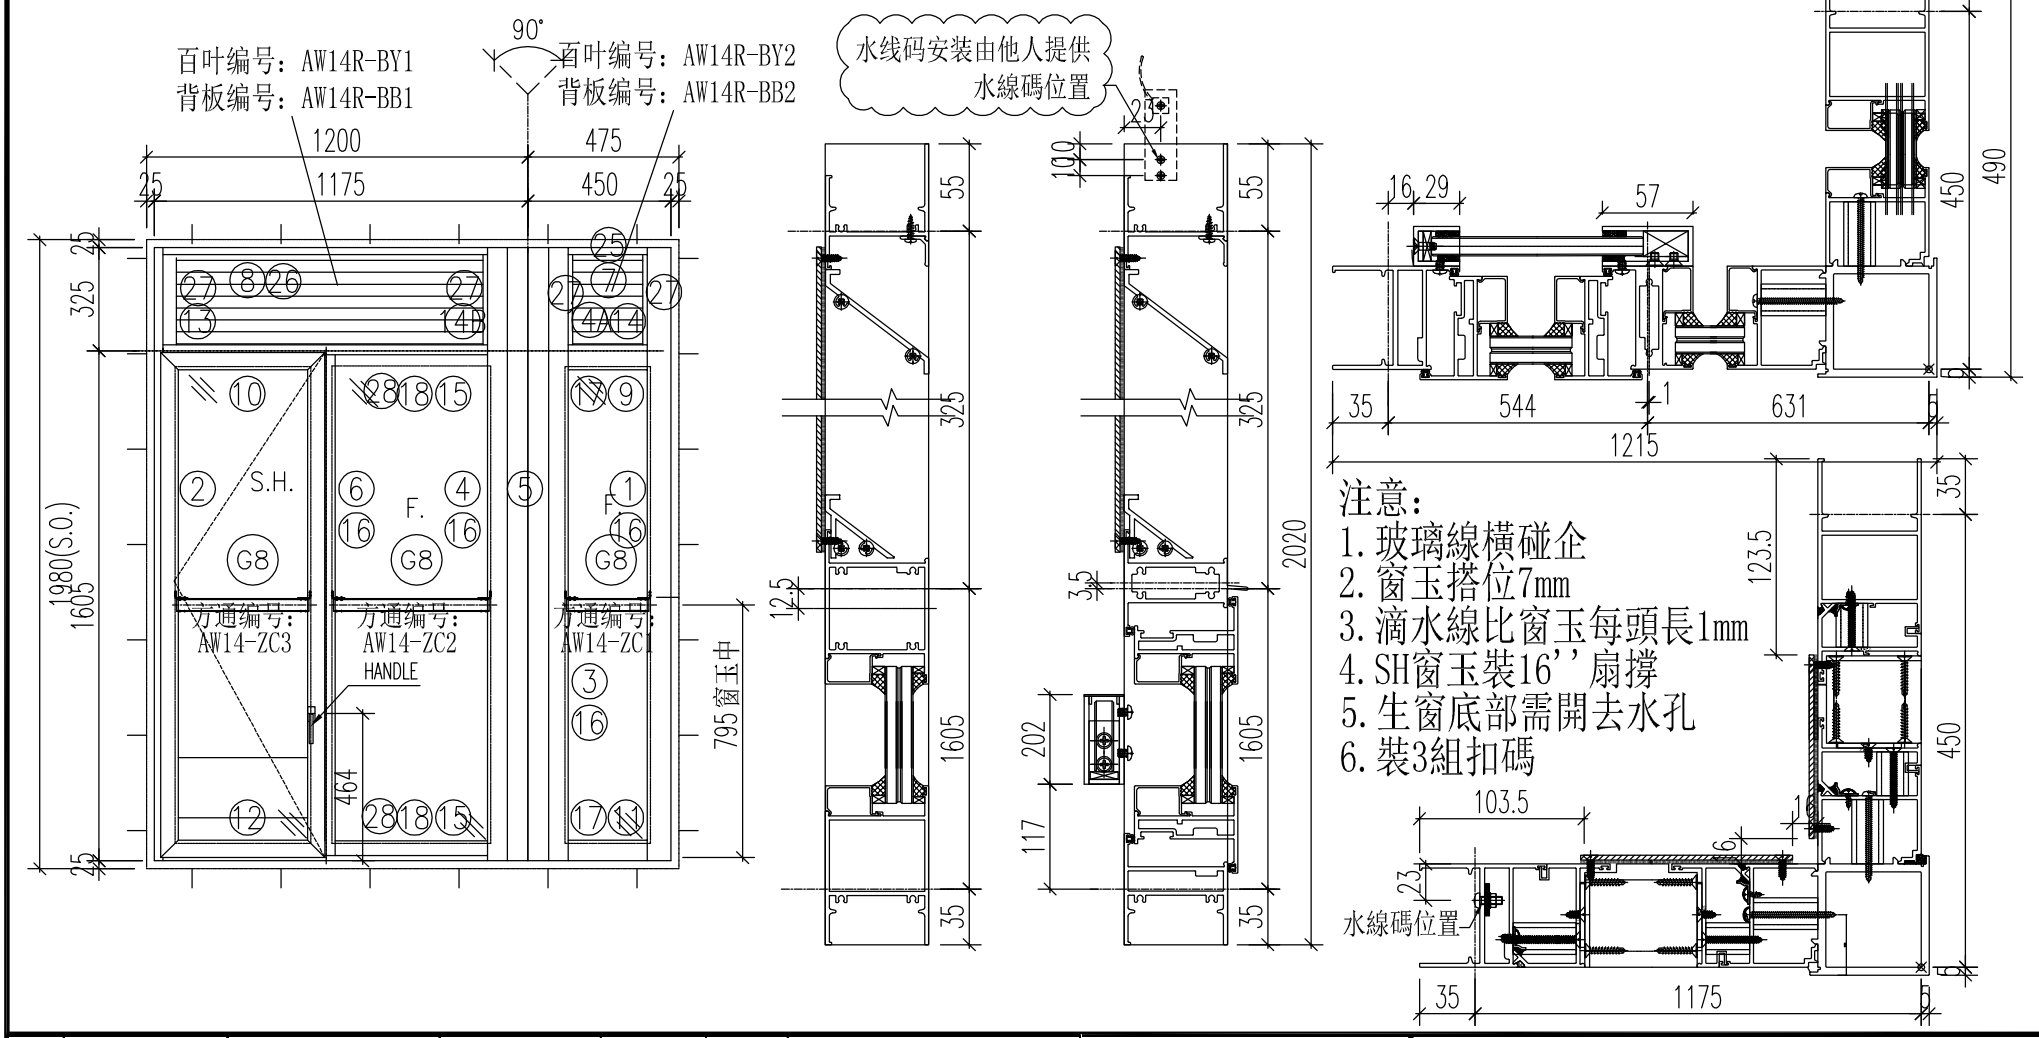

序號	料號	名稱	出筍	長度	支/幅	加工說明
1	X86023	梗边企-空腔	直口	2020	1	J857-GBQ-3R
2	X86032	生边企-空腔	直口	2020	1	J857-KBQ-3L
3	X86027	梗夹企	直口	2020	1	J857-GJQ-3L
4	X86027	梗夹企	直口	2020	1	J857-GJQ-3aR
5	X85967	转角夹通	直口	2030	1	J857-ZJT3
6	X86034	企工	直口	1582	1	J857-QG1R
7	X86030	百叶顶横1	避位	286	1	AW14R-BYD1
8	X86030	百叶顶横2	避位	1043	1	AW14R-BYD2
9	X85965	上生下梗中横	避位	286	1	AW14R-GZH1
10	X85970	上生下生中横	避位	1053	1	AW14R-SZH1
11	X86028	梗底横-空腔	避位	286	1	AW14R-GDH1
12	X86033	生底横-空腔	避位	1043	1	AW14R-SDH1
13	X86139	生反拍线-企	避位	300	1	J857-SFP2L
14	X86039	梗反拍线-企	避位	300	1	J857-GFP3R
14A	X86039	梗反拍线-企	避位	300	1	J857-GFP2L
14B	X86039	梗反拍线-企	避位	300	1	J857-GFP2R
15	X86035	横反拍线	避位	507.5	2	AW14-HFP1
16	X85966	玻璃線-企	直口	1512	4	
17	X85966	玻璃線-横	直口	248	2	
18	X85966	玻璃線-横	直口	475.5	2	
19	K00332	墊通	直口	39.5	14	
20	K00332	墊通	直口	40.5	7	
21	K00332	墊通	直口	27.5	7	
22	A628	攔河槽1	直口	202	1	J857-LH1L
23	A628	攔河槽2	直口	202	1	J857-LH2R
24						
25	X86043	百葉顶挡水铝角	直口	211	1	AW14-DSJ1
26	X86043	百葉顶挡水铝角	直口	956	1	AW14-DSJ2
27	X86042	反拍线挡水角	直口	300	4	FPX-LJ2
28	X86042	反拍线挡水角	直口	507.5	2	AW14-FPX-LJ1

窗玉

1	X86025	窗玉企	45°	1590	1	AW14R-3
2	X86025	窗玉企	45°	1590	1	AW14R-4
3	X86025	窗玉横	45°	520.5	1	AW14R-1
4	X86025	窗玉横	45°	520.5	1	AW14R-2
5	X85966	玻璃線-企	直口	1512	1	AW14R-BX-R4
6	X85966	玻璃線-企	直口	1512	1	
7	X85966	玻璃線-横	直口	410.5	2	

加　工　細　則

頂底留-__ mm

頂底留__ mm

企料底部開避位 _____ mm

底横料防水巴鋸去_____ mm

水線孔在企料——頂　底

安装扣碼

多點鎖芯型號:

手　柄　型　號:

限　位　撐　型　號:

T窗最大開度:

窗玉搭位數: 7mm

窗款	寬度 (mm)	高度 (mm)	只/幅	撐　長
SH	520.5	1590	1	16’’

大圖版次	本圖版	A	-
-	日期	12.27	-


窗　號	數量
14R/AW	22　幅
--	-- 幅
	幅
	幅


圖號　14R/AW


EG-DWG1

美特鋁質 有限公司 MIDI Aluminium Fabricator Ltd.		工程號	J-857	拆圖	HHQ	2021.12.17
		地　盤	启德站	復核	WLQ	2021.12.17
名稱	启德站	顏　色	深灰色	批准	--	--

原EI/4162/21

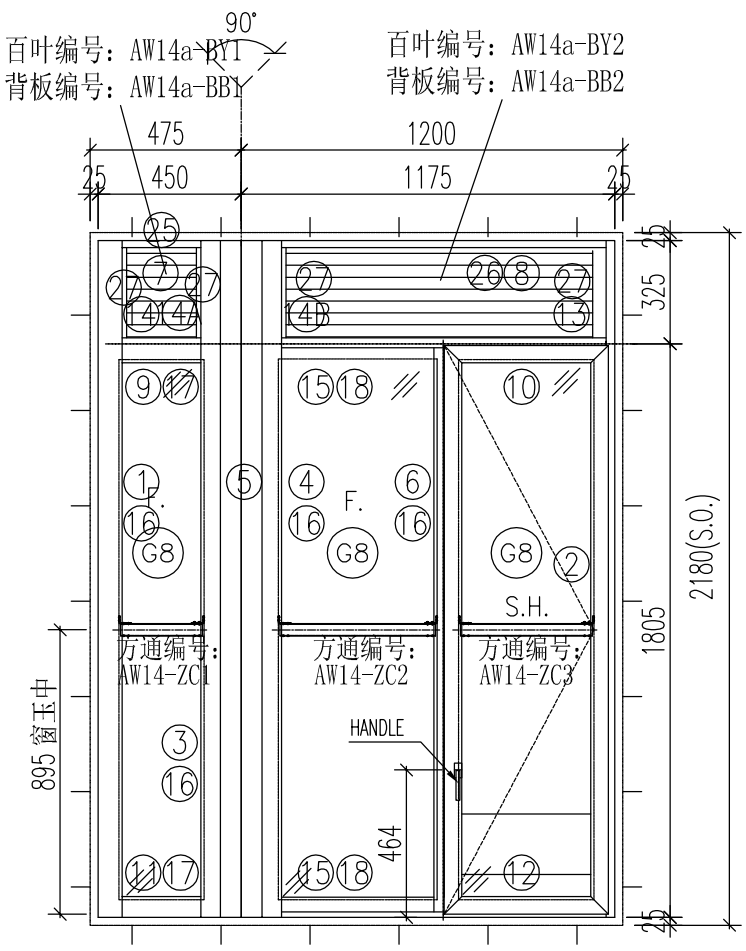

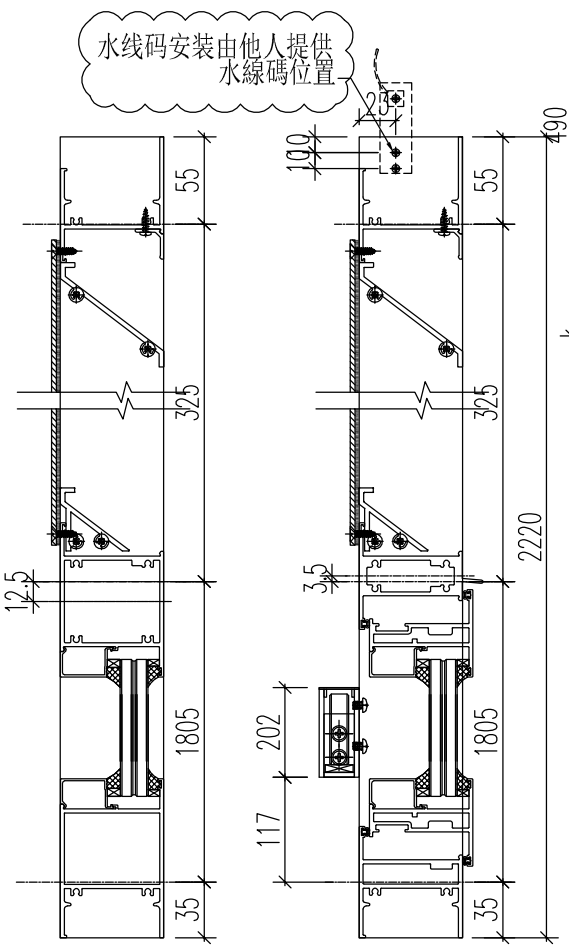

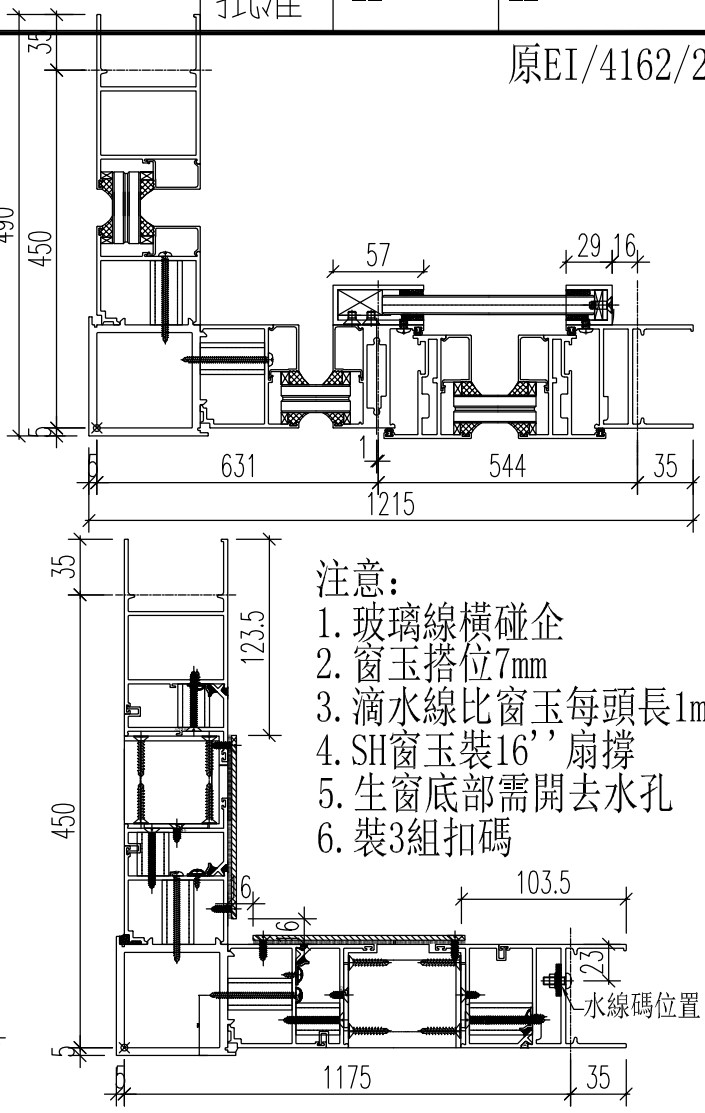

注意：
1. 玻璃線橫碰企
2. 窗玉搭位7mm
3. 滴水線比窗玉每頭長1mm
4. SH窗玉裝16''扇撐
5. 生窗底部需開去水孔
6. 裝3組扣碼

序號	料號	名稱	出筒	長度	支/幅	加工說明
1	X86023	梗边企-空腔	直口	2220	1	J857-GBQ-4L
2	X86032	生边企-空腔	直口	2220	1	J857-KBQ-4R
3	X86027	梗夹企	直口	2220	1	J857-GJQ-4R
4	X86027	梗夹企	直口	2220	1	J857-GJQ-4aL
5	X85967	转角夹通	直口	2230	1	J857-ZJT4
6	X86034	企工	直口	1782	1	J857-QG2
7	X86030	百叶顶横1	避位	286	1	AW14-BYD1
8	X86030	百叶顶横2	避位	1043	1	AW14-BYD2
9	X85965	上生下梗中横	避位	286	1	AW14-GZH1
10	X85970	上生下生中横	避位	1053	1	AW14-SZH1
11	X86028	梗底横-空腔	避位	286	1	AW14-GDH1
12	X86033	生底横-空腔	避位	1043	1	AW14-SDH1
13	X86139	生反拍线-企	避位	300	1	J857-SFP2R
14	X86039	梗反拍线-企	避位	300	1	J857-GFP3L
14A	X86039	梗反拍线-企	避位	300	1	J857-GFP2R
14B	X86039	梗反拍线-企	避位	300	1	J857-GFP2L
15	X86035	横反拍线	避位	507.5	2	AW14-HFP1
16	X85966	玻璃線-企	直口	1712	4	
17	X85966	玻璃線-横	直口	248	2	
18	X85966	玻璃線-横	直口	475.5	2	
19	K00332	墊通	直口	39.5	14	
20	K00332	墊通	直口	40.5	7	
21	K00332	墊通	直口	27.5	7	
22	A628	攔河槽1	直口	202	1	J857-LH1R
23	A628	攔河槽2	直口	202	1	J857-LH2L
24						
25	X86043	百葉顶挡水铝角	直口	211	1	AW14-DSJ1
26	X86043	百葉顶挡水铝角	直口	956	1	AW14-DSJ2
27	X86042	反拍线挡水角	直口	300	4	FPX-LJ2
28	X86042	反拍线挡水角	直口	507.5	2	AW14-FPX-LJ1
窗玉						
1	X86025	窗玉企	45°	1790	1	AW14a-3
2	X86025	窗玉企	45°	1790	1	AW14a-4
3	X86025	窗玉横	45°	520.5	1	AW14a-1
4	X86025	窗玉横	45°	520.5	1	AW14a-2
5	X85966	玻璃線-企	直口	1712	1	AW14a-BX-L3
6	X85966	玻璃線-企	直口	1712	1	
7	X85966	玻璃線-横	直口	410.5	2	

加　工　細　則

頂底留-__ mm

頂底留__ mm

企料底部開避位_____ mm

底横料防水巴鋸去____ mm

水線孔在企料——頂　底

安裝扣碼

多點鎖芯型號:

手　柄　型　號:

限　位　撐　型　號:

T窗最大開度:

窗玉搭位數: 7mm

窗款	寬度(mm)	高度(mm)	只/幅	撐　長
SH	520.5	1790	1	16''


大圖版次	本圖版	A	-
-	日期	12.27	-

窗　號	數量
14-1/AW	1　幅
14-2/AW	1　幅
	幅
	幅

圖號　14-1/AW

EG-DWG1

美特鋁質 有限公司 MIDI Aluminium Fabricator Ltd.		工程號	J-857	拆圖	HHQ	2021.12.17
		地　盤	启德站	復核	WLQ	2021.12.17
名稱	启德站	顏　色	深灰色	批准	--	--

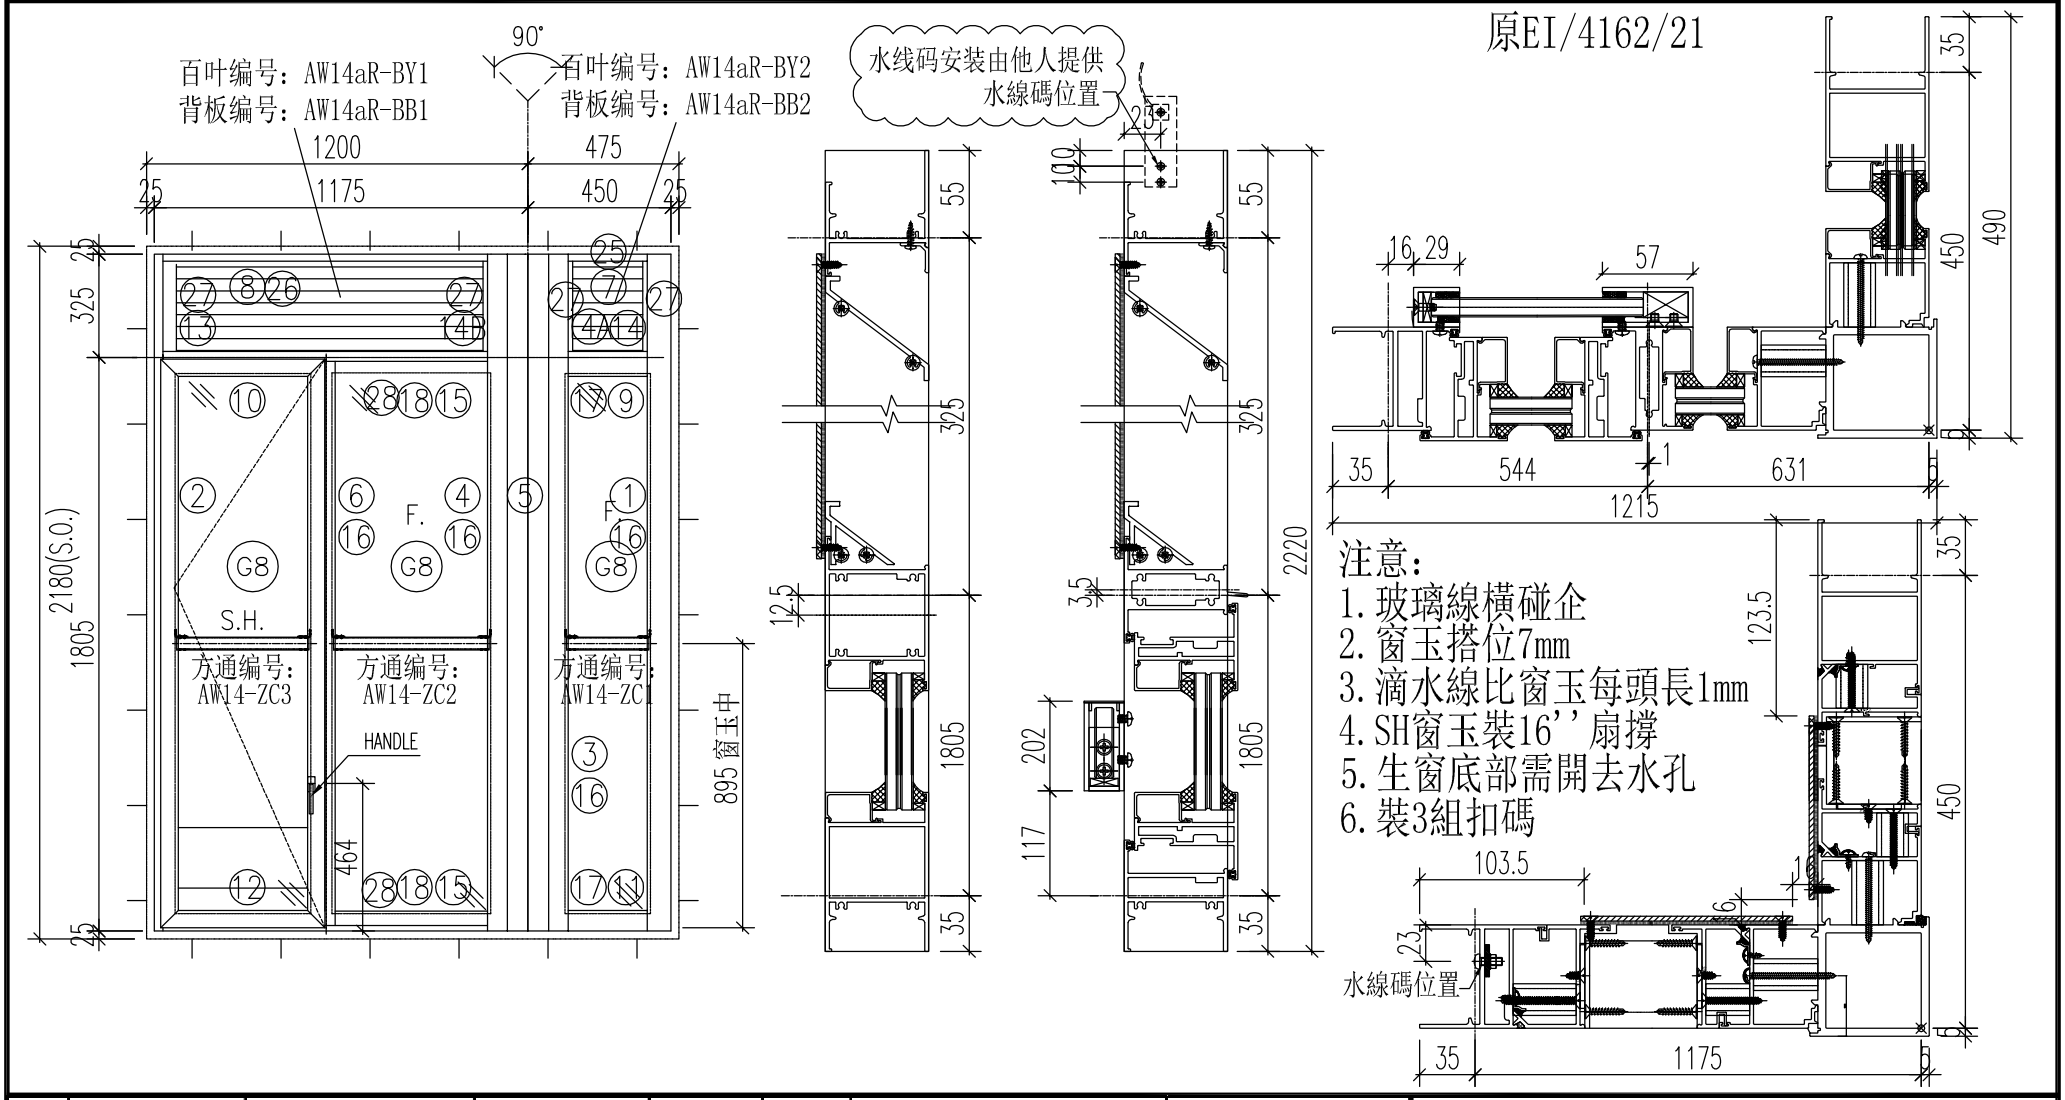

序號	料號	名稱	出筒	長度	支/幅	加工說明
1	X86023	梗边企-空腔	直口	2220	1	J857-GBQ-4R
2	X86032	生边企-空腔	直口	2220	1	J857-KBQ-4L
3	X86027	梗夹企	直口	2220	1	J857-GJQ-4L
4	X86027	梗夹企	直口	2220	1	J857-GJQ-4aR
5	X85967	转角夹通	直口	2230	1	J857-ZJT4
6	X86034	企工	直口	1782	1	J857-QG2R
7	X86030	百叶顶横1	避位	286	1	AW14R-BYD1
8	X86030	百叶顶横2	避位	1043	1	AW14R-BYD2
9	X85965	上生下梗中横	避位	286	1	AW14R-GZH1
10	X85970	上生下生中横	避位	1053	1	AW14R-SZH1
11	X86028	梗底横-空腔	避位	286	1	AW14R-GDH1
12	X86033	生底横-空腔	避位	1043	1	AW14R-SDH1
13	X86139	生反拍线-企	避位	300	1	J857-SFP2L
14	X86039	梗反拍线-企	避位	300	1	J857-GFP3R
14A	X86039	梗反拍线-企	避位	300	1	J857-GFP2L
14B	X86039	梗反拍线-企	避位	300	1	J857-GFP2R
15	X86035	横反拍线	避位	507.5	2	AW14-HFP1
16	X85966	玻璃線-企	直口	1712	4	
17	X85966	玻璃線-横	直口	248	2	
18	X85966	玻璃線-横	直口	475.5	2	
19	K00332	墊通	直口	39.5	14	
20	K00332	墊通	直口	40.5	7	
21	K00332	墊通	直口	27.5	7	
22	A628	攔河槽1	直口	202	1	J857-LH1L
23	A628	攔河槽2	直口	202	1	J857-LH2R
24						
25	X86043	百葉顶挡水铝角	直口	211	1	AW14-DSJ1
26	X86043	百葉顶挡水铝角	直口	956	1	AW14-DSJ2
27	X86042	反拍线挡水角	直口	300	4	FPX-LJ2
28	X86042	反拍线挡水角	直口	507.5	2	AW14-FPX-LJ1
窗玉						
1	X86025	窗玉企	45°	1790	1	AW14Ra-3
2	X86025	窗玉企	45°	1790	1	AW14Ra-4
3	X86025	窗玉横	45°	520.5	1	AW14Ra-1
4	X86025	窗玉横	45°	520.5	1	AW14Ra-2
5	X85966	玻璃線-企	直口	1712	1	AW14Ra-BX-R4
6	X85966	玻璃線-企	直口	1712	1	
7	X85966	玻璃線-横	直口	410.5	2	

加　工　細　則

頂底留-__ mm

頂底留__ mm

企料底部開避位 _____ mm

底横料防水巴鋸去____ mm

水線孔在企料——頂　底

安裝扣碼

多點鎖芯型號:

手　柄　型　號:

限　位　撐　型　號:

T窗最大開度:

窗玉搭位數: 7mm

窗款	寬度 (mm)	高度 (mm)	只/幅	撐　長
SH	520.5	1790	1	16''


大圖版次	本圖版	A	-
-	日期	12.27	-

窗　號	數量
14R-1/AW	1　幅
14R-2/AW	1　幅
	幅
	幅

圖號 14R-1/AW


EG-DWG1

美特鋁質 有限公司 MIDI Aluminium Fabricator Ltd.		工程號	J-857	拆圖	HHQ	2021.12.17
		地　盤	启德站	復核	WLQ	2021.12.17
名稱	启德站	顏　色	深灰色	批准	--	--

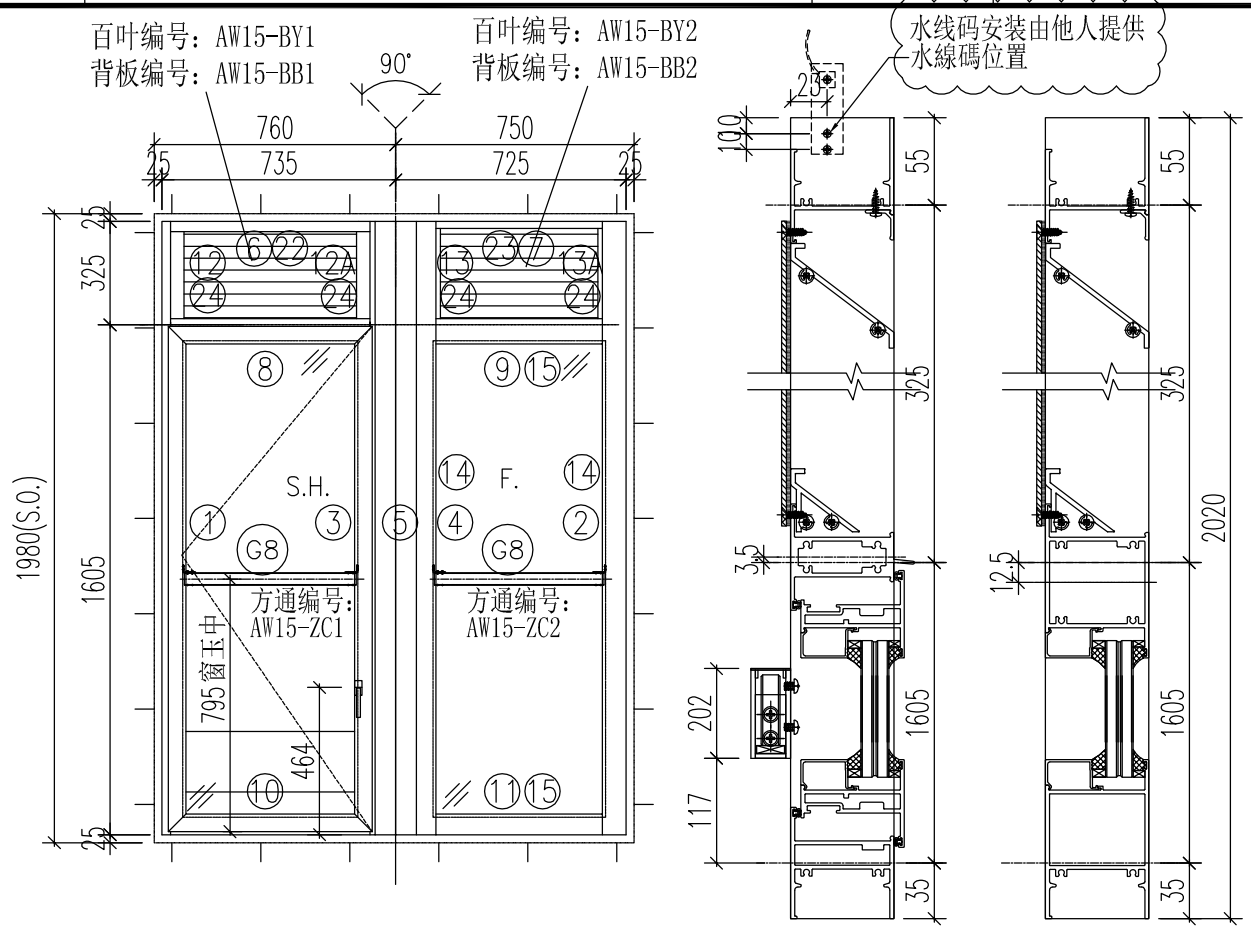

注意：
1. 玻璃線横碰企
2. 窗玉搭位7mm
3. 滴水線比窗玉每頭長1mm
4. SH窗玉裝16''扇撐
5. 生窗底部需開去水孔
6. 裝3組扣碼

原EI/4162/21

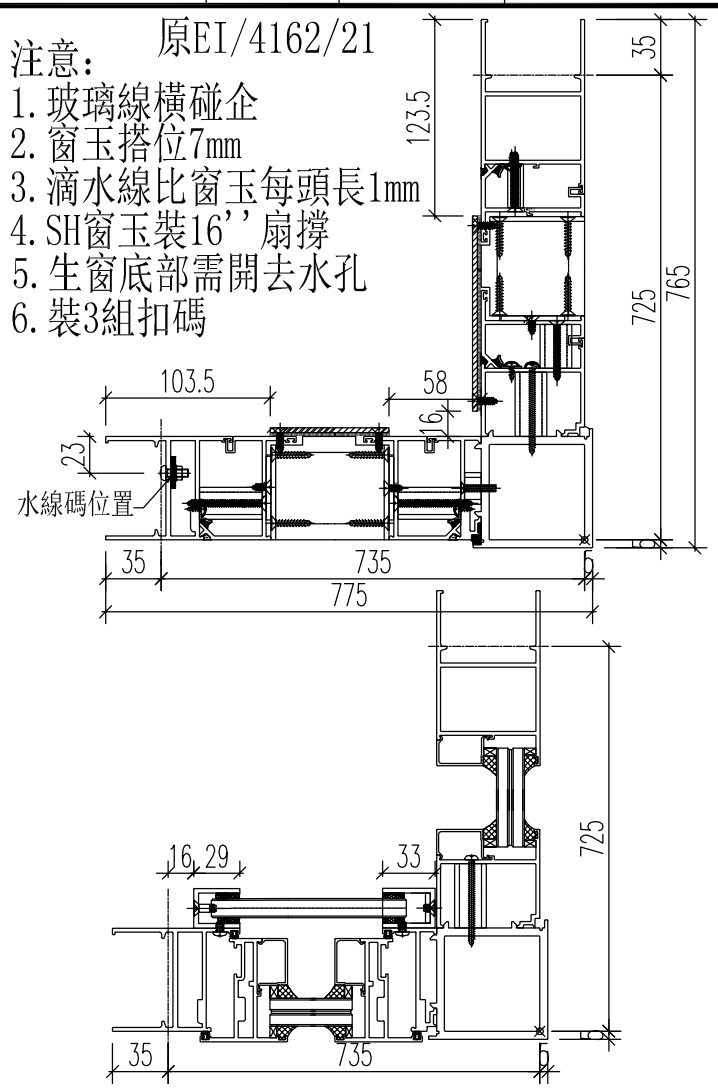

序號	料號	名稱	出筍	長度	支/幅	加工說明
1	X86032	生边企-空腔	直口	2020	1	J857-KBQ-3L
2	X86023	梗边企-空腔	直口	2020	1	J857-GBQ-3R
3	X86029	生夾企	直口	2020	1	J857-SJQ-3R
4	X86027	梗夹企	直口	2020	1	J857-GJQ-3L
5	X85967	转角夹通	直口	2030	1	J857-ZJT1
6	X86030	百叶顶横1	避位	633	1	AW15-BYD1
7	X86030	百叶顶横2	避位	561	1	AW15-BYD2
8	X85970	上生下生中横	避位	643	1	AW15-SZH1
9	X85965	上生下梗中横	避位	561	1	AW15-GZH1
10	X86033	生底横-空腔	避位	633	1	AW15-SDH1
11	X86028	梗底横-空腔	避位	561	1	AW15-GDH1
12	X86139	生反拍线-企	避位	300	1	J857-SFP2L
12A	X86139	生反拍线-企	避位	300	1	J857-SFP2R
13	X86039	梗反拍-企	避位	300	1	J857-GFP2L
13A	X86039	梗反拍-企2	避位	300	1	J857-GFP3R
14	X85966	玻璃線-企	直口	1512	2	
15	X85966	玻璃線-横	直口	523	2	
16	K00332	墊通	直口	39.5	14	
17	K00332	墊通	直口	40.5	7	
18	K00332	墊通	直口	27.5	14	
19	A628	攔河槽1	直口	202	1	J857-LH1L
20	A628	攔河槽2	直口	202	1	J857-LH3R
21						
22	X86043	百葉顶挡水铝角	直口	534	1	AW15-DSJ1
23	X86043	百葉顶挡水铝角	直口	486	1	AW15-DSJ2
24	X86042	反拍线挡水角	直口	300	4	FPX-LJ2
窗玉						
1	X86025	窗玉企	45°	1590	1	AW15-3
2	X86025	窗玉企	45°	1590	1	AW15-4
3	X86025	窗玉横	45°	641	1	AW15-1
4	X86025	窗玉横	45°	641	1	AW15-2
5	X85966	玻璃線-企	直口	1512	1	AW15-BX-R4
6	X85966	玻璃線-企	直口	1512	1	
7	X85966	玻璃線-横	直口	531	2	

加　工　細　則
頂底留-__ mm
頂底留___ mm
企料底部開避位 _____ mm
底横料防水巴鋸去_____ mm
水線孔在企料——頂　底
安裝扣碼
多點鎖芯型號:
手　柄　型　號:
限　位　撐　型　號:
T窗最大開度:
窗玉搭位數: 7mm

窗款	寬度(mm)	高度(mm)	只/幅	撐　長
SH	641	1590	1	16''


大圖版次	本圖版	A	-
-	日期	12.27	-


窗　號	數量
15/AW	26　幅
--	--　幅
	幅
	幅


圖號	15/AW

EG-DWG1

美特鋁質 有限公司 MIDI Aluminium Fabricator Ltd.		工程號	J-857	拆圖	HHQ	2021.12.17
		地　盤	启德站	復核	WLQ	2021.12.17
名稱	启德站	顏　色	深灰色	批准	--	--

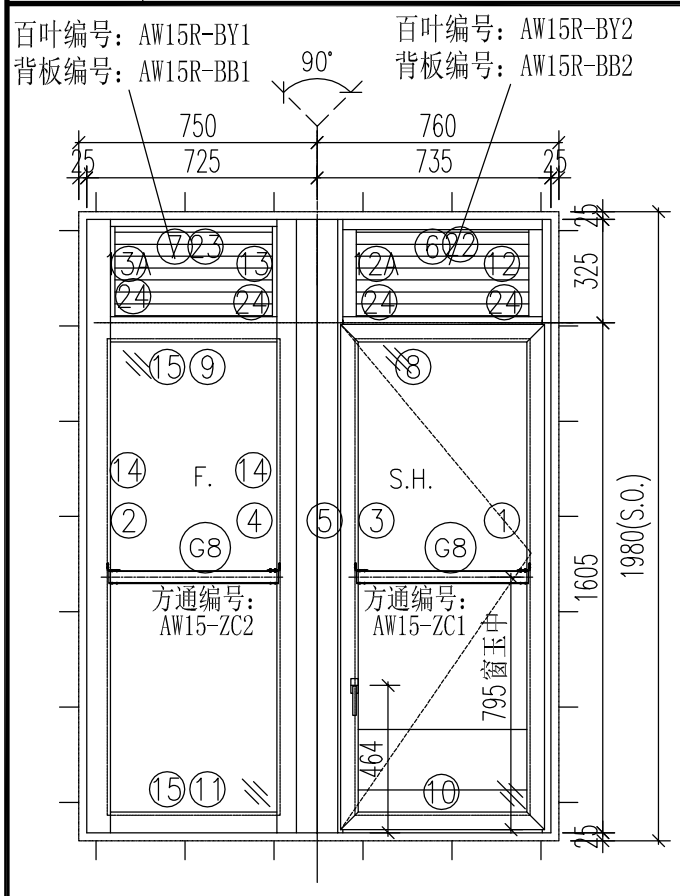

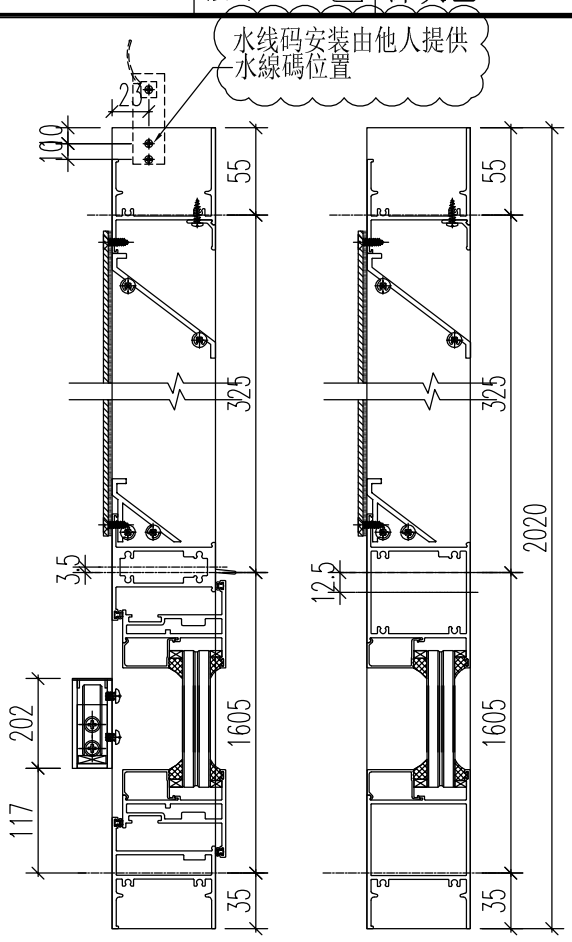

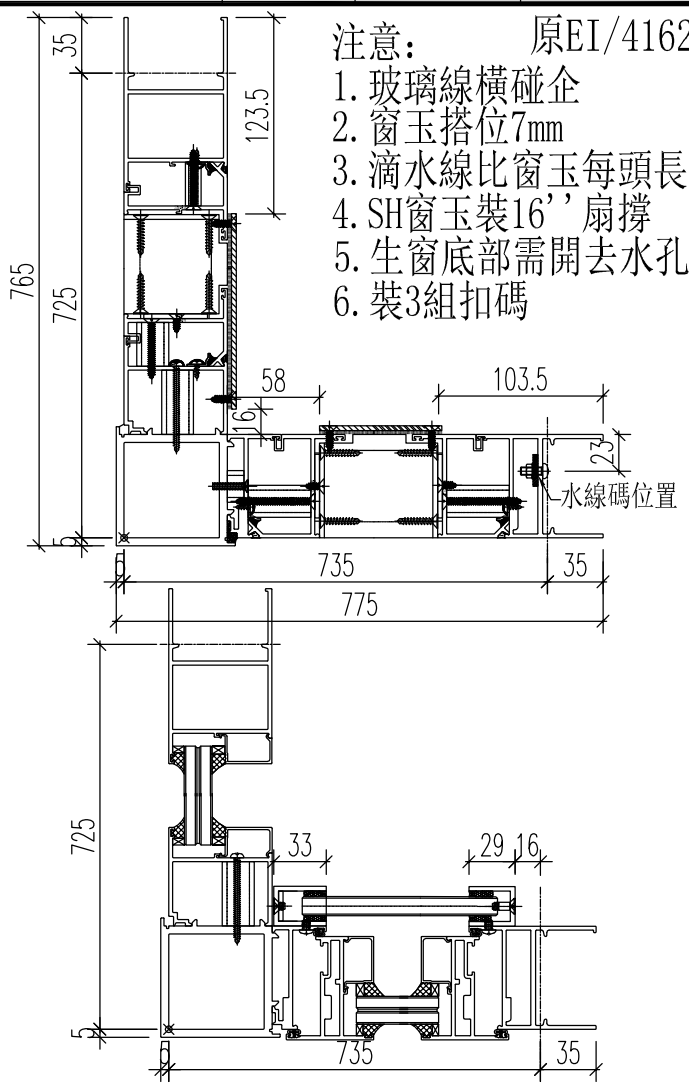

注意：　原EI/4162/21
1. 玻璃線橫碰企
2. 窗玉搭位7mm
3. 滴水線比窗玉每頭長1mm
4. SH窗玉裝16’’扇撐
5. 生窗底部需開去水孔
6. 装3組扣碼

序號	料號	名稱	出筒	長度	支/幅	加工說明
1	X86032	生边企-空腔	直口	2020	1	J857-KBQ-3R
2	X86023	梗边企-空腔	直口	2020	1	J857-GBQ-3L
3	X86029	生夾企	直口	2020	1	J857-SJQ-3L
4	X86027	梗夹企	直口	2020	1	J857-GJQ-3R
5	X85967	转角夹通	直口	2030	1	J857-ZJT1R
6	X86030	百叶顶横1	避位	633	1	AW15R-BYD1
7	X86030	百叶顶横2	避位	561	1	AW15R-BYD2
8	X85970	上生下生中横	避位	643	1	AW15R-SZH1
9	X85965	上生下梗中横	避位	561	1	AW15R-GZH1
10	X86033	生底横-空腔	避位	633	1	AW15R-SDH1
11	X86028	梗底横-空腔	避位	561	1	AW15R-GDH1
12	X86139	生反拍线-企	避位	300	1	J857-SFP2R
12A	X86139	生反拍线-企	避位	300	1	J857-SFP2L
13	X86039	梗反拍-企	避位	300	1	J857-GFP2R
13A	X86039	梗反拍-企2	避位	300	1	J857-GFP3L
14	X85966	玻璃線-企	直口	1512	2	
15	X85966	玻璃線-横	直口	523	2	
16	K00332	墊通	直口	39.5	14	
17	K00332	墊通	直口	40.5	7	
18	K00332	墊通	直口	27.5	14	
19	A628	攔河槽1	直口	202	1	J857-LH1R
20	A628	攔河槽2	直口	202	1	J857-LH3L
21						
22	X86043	百葉顶挡水铝角	直口	534	1	AW15-DSJ1
23	X86043	百葉顶挡水铝角	直口	486	1	AW15-DSJ2
24	X86042	反拍线挡水角	直口	300	4	FPX-LJ2
窗玉						
1	X86025	窗玉企	45°	1590	1	AW15R-3
2	X86025	窗玉企	45°	1590	1	AW15R-4
3	X86025	窗玉横	45°	641	1	AW15R-1
4	X86025	窗玉横	45°	641	1	AW15R-2
5	X85966	玻璃線-企	直口	1512	1	AW15R-BX-L3
6	X85966	玻璃線-企	直口	1512	1	
7	X85966	玻璃線-横	直口	531	2	

加　工　細　則
頂底留-__ mm
頂底留___ mm
企料底部開避位 _____ mm
底横料防水巴鋸去____ mm
水線孔在企料——頂　底
安装扣碼
多點鎖芯型號:
手　柄　型　號:
限　位　撐　型　號:
T窗最大開度:
窗玉搭位數: 7mm

窗款	寬度(mm)	高度(mm)	只/幅	撐　長
SH	641	1590	1	16’’


大圖版次	本圖版	A	-
-	日期	12.27	-


窗　號	數量
15R/AW	22　幅
--	-- 幅
	幅
	幅

圖號　15R/AW

EG-DWG1

美特鋁質 有限公司 MIDI Aluminium Fabricator Ltd.		工程號	J-857	拆圖	HHQ	2021.12.17
		地　盤	启德站	復核	WLQ	2021.12.17
名稱	启德站	顏　色	深灰色	批准	--	--

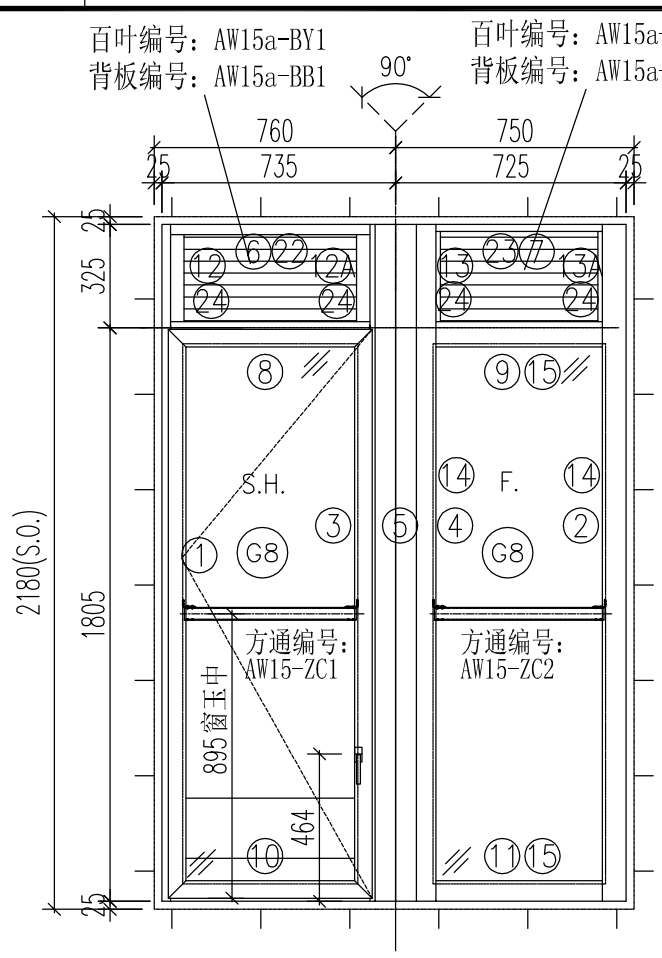


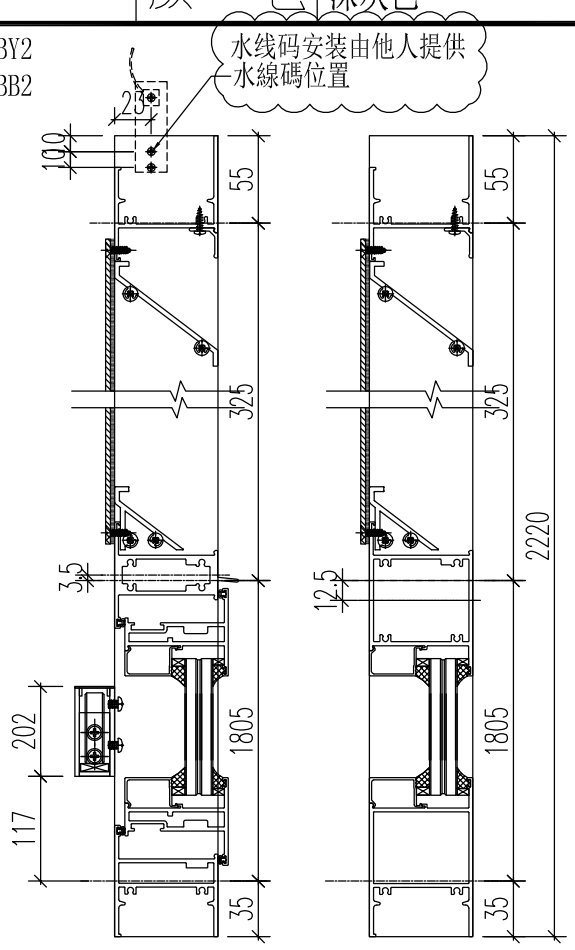

注意：

原EI/4162/21

1. 玻璃線横碰企
2. 窗玉搭位7mm
3. 滴水線比窗玉每頭長1mm
4. SH窗玉裝16''扇撐
5. 生窗底部需開去水孔
6. 装3組扣碼

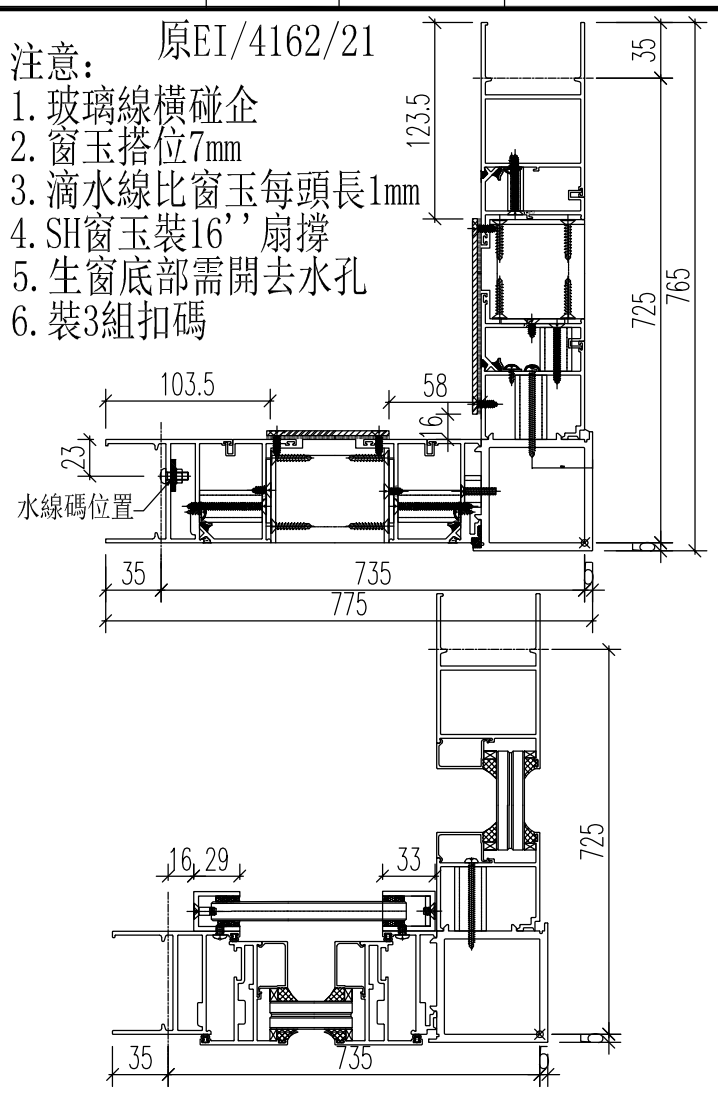

序號	料號	名稱	出筍	長度	支/幅	加工說明
1	X86032	生边企-空腔	直口	2220	1	J857-KBQ-4L
2	X86023	梗边企-空腔	直口	2220	1	J857-GBQ-4R
3	X86029	生夾企	直口	2220	1	J857-SJQ-4R
4	X86027	梗夹企	直口	2220	1	J857-GJQ-4L
5	X85967	转角夹通	直口	2230	1	J857-ZJT2
6	X86030	百叶顶横1	避位	633	1	AW15-BYD1
7	X86030	百叶顶横2	避位	561	1	AW15-BYD2
8	X85970	上生下生中横	避位	643	1	AW15-SZH1
9	X85965	上生下梗中横	避位	561	1	AW15-GZH1
10	X86033	生底横-空腔	避位	633	1	AW15-SDH1
11	X86028	梗底横-空腔	避位	561	1	AW15-GDH1
12	X86139	生反拍线-企	避位	300	1	J857-SFP2L
12A	X86139	生反拍线-企	避位	300	1	J857-SFP2R
13	X86039	梗反拍-企	避位	300	1	J857-GFP2L
13A	X86039	梗反拍-企2	避位	300	1	J857-GFP3R
14	X85966	玻璃線-企	直口	1712	2	
15	X85966	玻璃線-横	直口	523	2	
16	K00332	墊通	直口	39.5	14	
17	K00332	墊通	直口	40.5	7	
18	K00332	墊通	直口	27.5	14	
19	A628	攔河槽1	直口	202	1	J857-LH1L
20	A628	攔河槽2	直口	202	1	J857-LH3R
21						
22	X86043	百葉顶挡水铝角	直口	534	1	AW15-DSJ1
23	X86043	百葉顶挡水铝角	直口	486	1	AW15-DSJ2
24	X86042	反拍线挡水角	直口	300	4	FPX-LJ2
窗玉						
1	X86025	窗玉企	45°	1790	1	AW15a-3
2	X86025	窗玉企	45°	1790	1	AW15a-4
3	X86025	窗玉横	45°	641	1	AW15a-1
4	X86025	窗玉横	45°	641	1	AW15a-2
5	X85966	玻璃線-企	直口	1712	1	AW15a-BX-R4
6	X85966	玻璃線-企	直口	1712	1	
7	X85966	玻璃線-横	直口	531	2	

加　工　細　則
頂底留-__ mm
頂底留__ mm
企料底部開避位_____ mm
底横料防水巴鋸去____ mm
水線孔在企料——頂　底
安裝扣碼
多點鎖芯型號:
手　柄　型　號:
限　位　撐　型　號:
T窗最大開度:
窗玉搭位數: 7mm

窗款	寬度(mm)	高度(mm)	只/幅	撐　長
SH	641	1790	1	16''


大圖版次	本圖版	A	-
-	日期	12.27	-


窗　號	數量
15-1/AW	1　幅
15-2/AW	1　幅
	幅
	幅


圖號 15-1/AW

EG-DWG1

美特鋁質 有限公司 MIDI Aluminium Fabricator Ltd.		工程號	J-857	拆圖	HHQ	2021.12.17
		地　盤	启德站	復核	WLQ	2021.12.17
名稱	启德站	顏　色	深灰色	批准	--	--

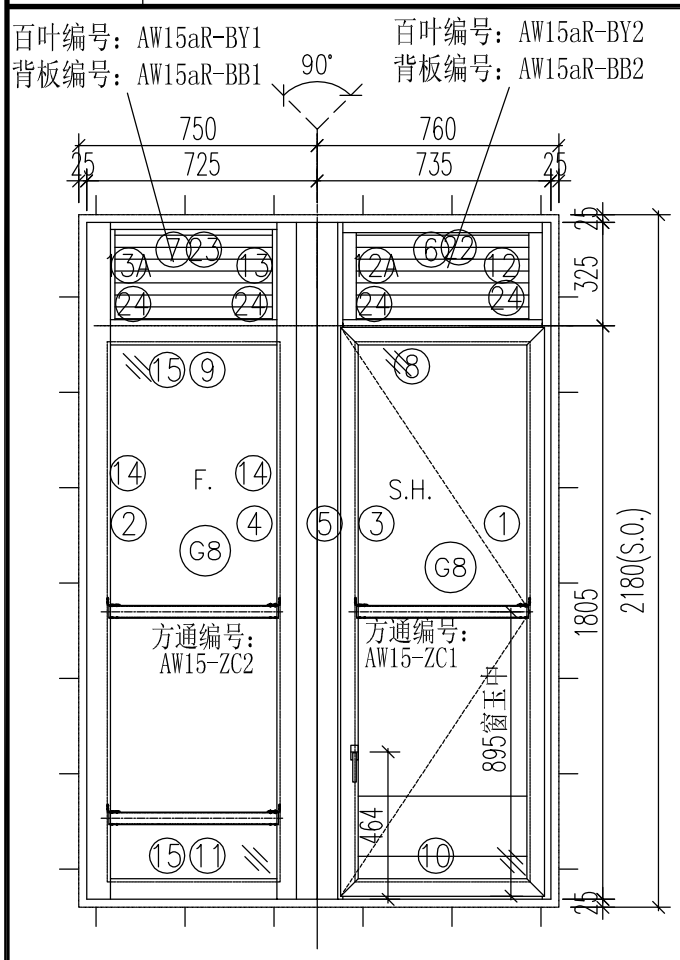

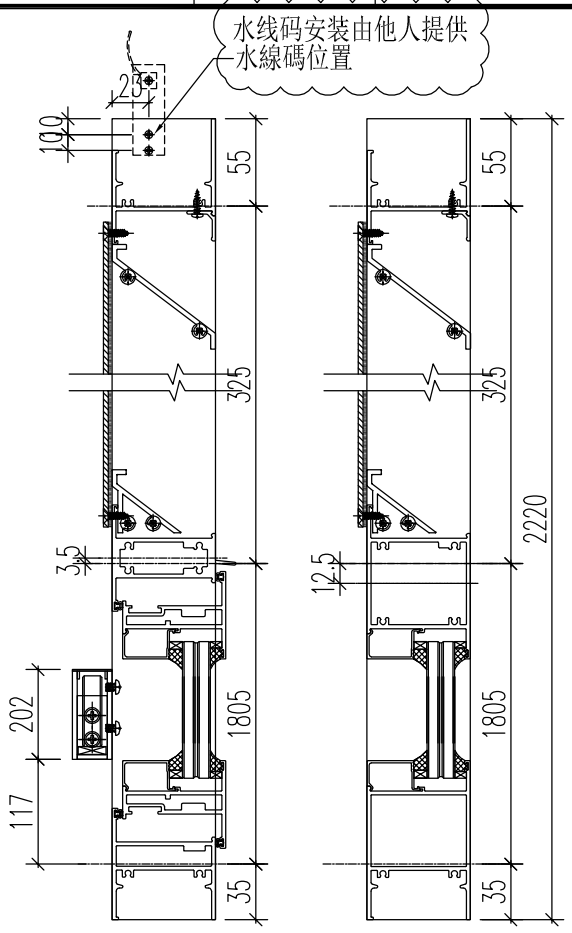

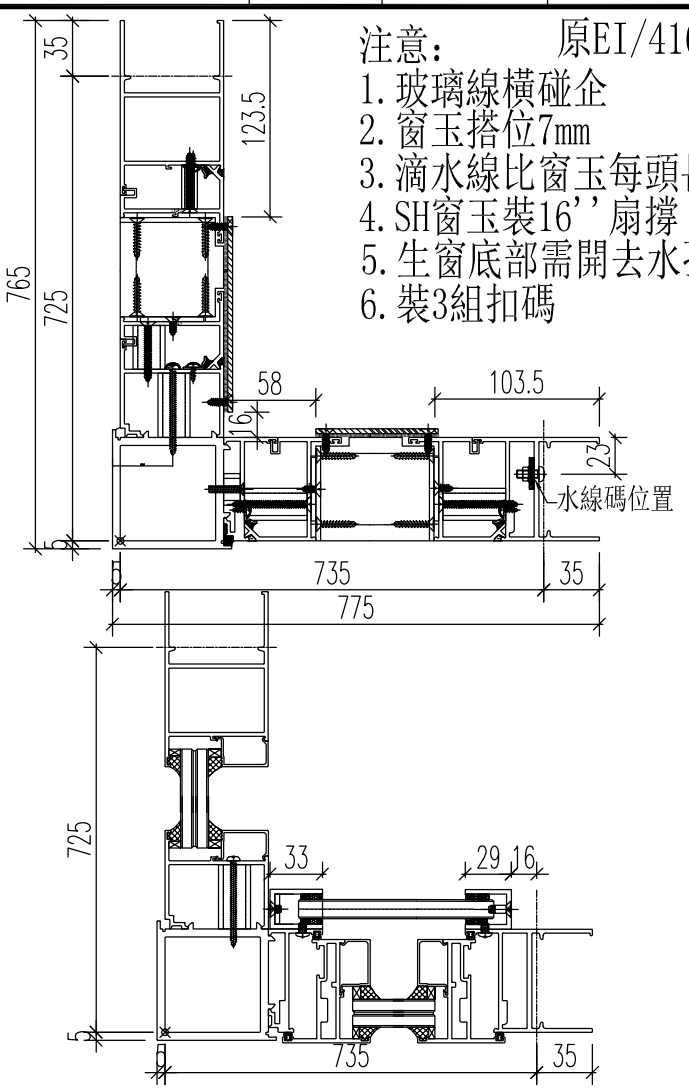

注意：　原EI/4162/21
1. 玻璃線橫碰企
2. 窗玉搭位7mm
3. 滴水線比窗玉每頭長1mm
4. SH窗玉裝16’’扇撐
5. 生窗底部需開去水孔
6. 装3組扣碼

序號	料號	名稱	出筒	長度	支/幅	加工說明
1	X86032	生边企-空腔	直口	2220	1	J857-KBQ-4R
2	X86023	梗边企-空腔	直口	2220	1	J857-GBQ-4L
3	X86029	生夾企	直口	2220	1	J857-SJQ-4L
4	X86027	梗夹企	直口	2220	1	J857-GJQ-4R
5	X85967	转角夹通	直口	2230	1	J857-ZJT2R
6	X86030	百叶顶横1	避位	633	1	AW15R-BYD1
7	X86030	百叶顶横2	避位	561	1	AW15R-BYD2
8	X85970	上生下生中横	避位	643	1	AW15R-SZH1
9	X85965	上生下梗中横	避位	561	1	AW15R-GZH1
10	X86033	生底横-空腔	避位	633	1	AW15R-SDH1
11	X86028	梗底横-空腔	避位	561	1	AW15R-GDH1
12	X86139	生反拍线-企	避位	300	1	J857-SFP2R
12A	X86139	生反拍线-企	避位	300	1	J857-SFP2L
13	X86039	梗反拍-企	避位	300	1	J857-GFP2R
13A	X86039	梗反拍-企2	避位	300	1	J857-GFP3L
14	X85966	玻璃線-企	直口	1712	2	
15	X85966	玻璃線-横	直口	523	2	
16	K00332	墊通	直口	39.5	14	
17	K00332	墊通	直口	40.5	7	
18	K00332	墊通	直口	27.5	14	
19	A628	攔河槽1	直口	202	1	J857-LH1R
20	A628	攔河槽2	直口	202	1	J857-LH3L
21						
22	X86043	百葉顶挡水铝角	直口	534	1	AW15-DSJ1
23	X86043	百葉顶挡水铝角	直口	486	1	AW15-DSJ2
24	X86042	反拍线挡水角	直口	300	4	FPX-LJ2
窗玉						
1	X86025	窗玉企	45°	1790	1	AW15Ra-3
2	X86025	窗玉企	45°	1790	1	AW15Ra-4
3	X86025	窗玉横	45°	641	1	AW15Ra-1
4	X86025	窗玉横	45°	641	1	AW15Ra-2
5	X85966	玻璃線-企	直口	1712	1	AW15Ra-BX-L3
6	X85966	玻璃線-企	直口	1712	1	
7	X85966	玻璃線-横	直口	531	2	

加　工　細　則
頂底留-__ mm
頂底留 __ mm
企料底部開避位 _____ mm
底横料防水巴鋸去____ mm
水線孔在企料 —— 頂　底
安裝扣碼
多點鎖芯型號:
手　柄　型　號:
限　位　撐　型　號:
T窗最大開度:
窗玉搭位數: 7mm

窗款	寬度(mm)	高度(mm)	只/幅	撐　長
SH	641	1790	1	16’’


大圖版次	本圖版	A	-
-	日期	12.27	-

窗　號	數量
15R-1/AW	1　幅
15R-2/AW	1　幅
	幅
	幅


圖號　15R-1/AW

EG-DWG1

美特鋁質 有限公司 MIDI Aluminium Fabricator Ltd.		工程號	J-857	拆圖	HHQ	2021.12.17
		地　盤	启德站	復核	WLQ	2021.12.17
名稱	启德站	顏　色	深灰色	批准	--	--

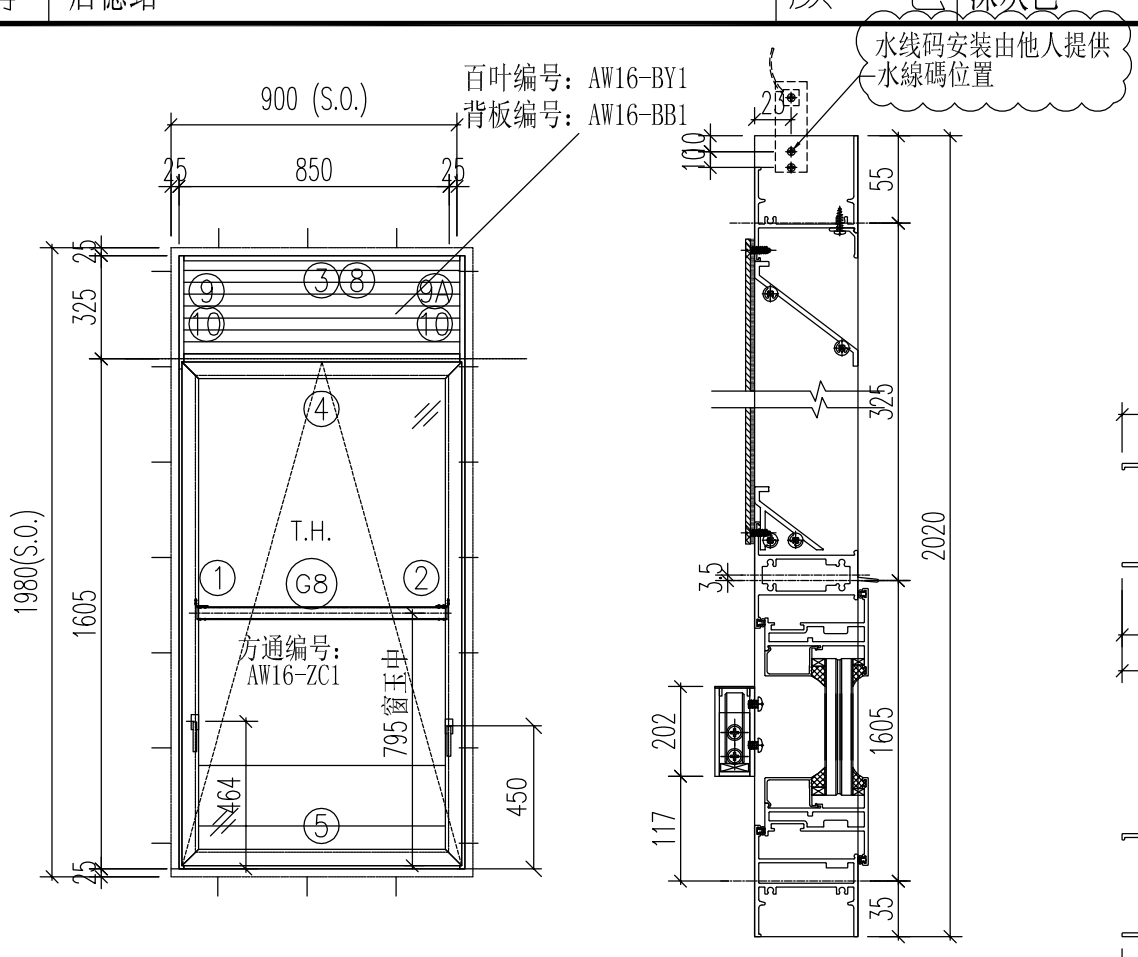

注意：　　原EI/4162/21
1. 玻璃線橫碰企
2. 窗玉搭位7mm
3. 滴水線比窗玉每頭長1mm
4. TH窗玉裝20’’扇撐
5. 生窗底部需開去水孔
6. 裝2組扣碼

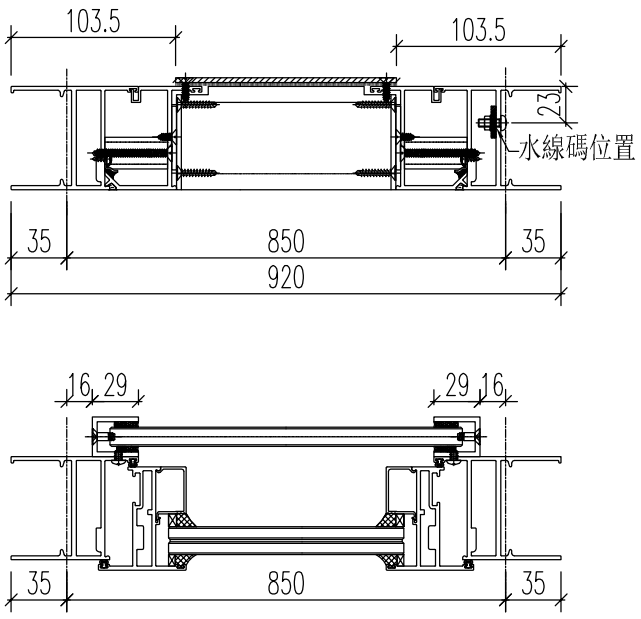

序號	料號	名稱	出筍	長度	支/幅	加工說明
1	X86032	生邊企-空腔	直口	2020	1	J857-KBQ-3bL
2	X86032	生邊企-空腔	直口	2020	1	J857-KBQ-3bR
3	X86030	百叶顶横	避位	802	1	AW16-BYD1
4	X85970	上生下生中横	避位	812	1	AW16-SZH1
5	X86033	生底横-空腔	避位	802	1	AW16-SDH1
6						
7	A628	攔河槽1	直口	202	2	J857-LH1L/J857-LH1R
8	X86043	百葉顶挡水铝角	直口	703	1	AW16-DSJ1
9	X86139	生反拍线-企	避位	300	1	J857-SFP2L
9A	X86139	生反拍线-企	避位	300	1	J857-SFP2R
10	X86042	反拍线挡水角	避位	300	2	FPX-LJ2
窗玉						
1	X86025	窗玉企	45°	1590	1	AW16-3
2	X86025	窗玉企	45°	1590	1	AW16-4
3	X86025	窗玉横	45°	810	1	AW16-1
4	X86025	窗玉横	45°	810	1	AW16-2
5	X85966	玻璃線-企	直口	1512	1	AW16-BX-L3
6	X85966	玻璃線-企	直口	1512	1	AW16-BX-R4
7	X85966	玻璃線-横	直口	700	2	

加　工　細　則
頂底留-__ mm
頂底留__ mm
企料底部開避位_____ mm
底横料防水巴鋸去____ mm
水線孔在企料——頂　底
安裝扣碼
多點鎖芯型號:
手　柄　型　號:
限　位　撐　型　號:
T窗最大開度:
窗玉搭位數: 7mm

窗款	寬度(mm)	高度(mm)	只/幅	撐　長
TH	810	1590	1	20’’


大圖版次	本圖版	A	-
-	日期	12.27	-

窗　　號	數量
16/AW	26　幅
16R/AW	26　幅
	幅
	幅


圖號	16/AW

EG-DWG1

美特鋁質 有限公司 MIDI Aluminium Fabricator Ltd.		工程號	J-857	拆圖	HHQ	2021.12.17
		地　　盤	启德站	復核	WLQ	2021.12.17
名稱	启德站	顏　　色	深灰色	批准	--	--

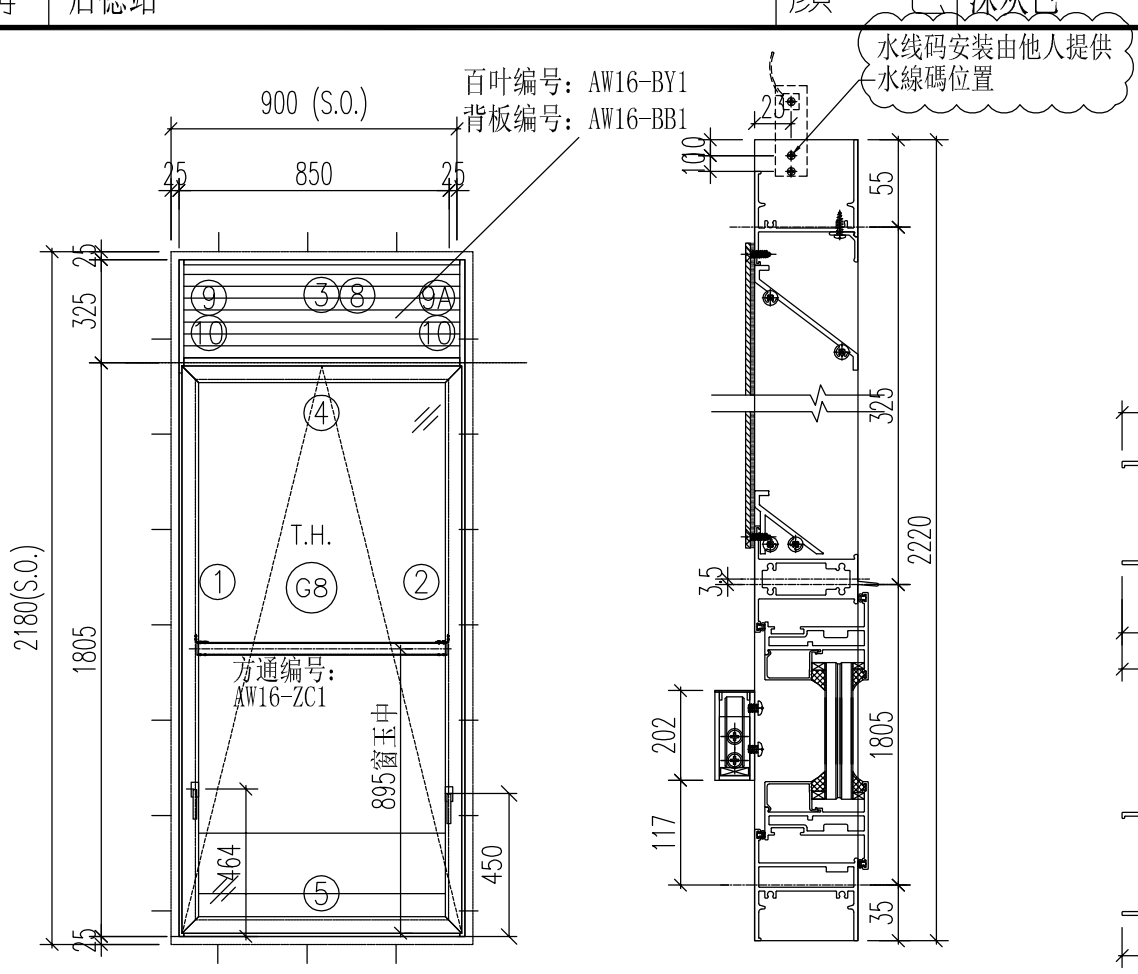

注意：　　原EI/4162/21
1. 玻璃線橫碰企
2. 窗玉搭位7mm
3. 滴水線比窗玉每頭長1mm
4. TH窗玉裝20’’扇撐
5. 生窗底部需開去水孔
6. 裝2組扣碼

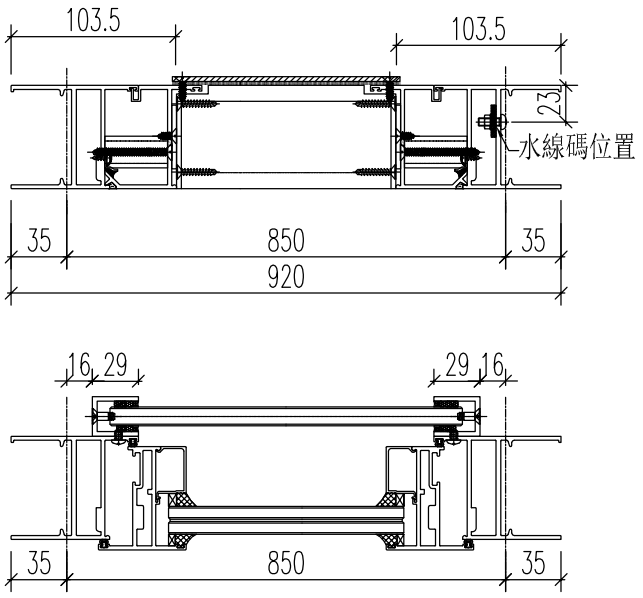

序號	料號	名稱	出筍	長度	支/幅	加工說明
1	X86032	生邊企-空腔	直口	2220	1	J857-KBQ-4bL
2	X86032	生邊企-空腔	直口	2220	1	J857-KBQ-4bR
3	X86030	百叶顶横	避位	802	1	AW16-BYD1
4	X85970	上生下生中横	避位	812	1	AW16-SZH1
5	X86033	生底横-空腔	避位	802	1	AW16-SDH1
6						
7	A628	攔河槽1	直口	202	2	J857-LH1L/J857-LH1R
8	X86043	百葉顶挡水铝角	直口	703	1	AW16-DSJ1
9	X86139	生反拍线-企	避位	300	1	J857-SFP2L
9A	X86139	生反拍线-企	避位	300	1	J857-SFP2R
10	X86042	反拍线挡水角	避位	300	2	FPX-LJ2
窗玉						
1	X86025	窗玉企	45°	1790	1	AW16a-3
2	X86025	窗玉企	45°	1790	1	AW16a-4
3	X86025	窗玉横	45°	810	1	AW16a-1
4	X86025	窗玉横	45°	810	1	AW16a-2
5	X85966	玻璃線-企	直口	1712	1	AW16a-BX-L3
6	X85966	玻璃線-企	直口	1712	1	AW16a-BX-R4
7	X85966	玻璃線-横	直口	700	2	

加　工　細　則
頂底留-__ mm
頂底留__ mm
企料底部開避位_____ mm
底横料防水巴鋸去____ mm
水線孔在企料——頂　底
安裝扣碼
多點鎖芯型號:
手　柄　型　號:
限　位　撐　型　號:
T窗最大開度:
窗玉搭位數: 7mm

窗款	寬度(mm)	高度(mm)	只/幅	撐　長
TH	810	1790	1	20’’


大圖版次	本圖版	A	-
-	日期	12.27	-


窗　　號	數量
16-1/AW	1　幅
16R-1/AW	1　幅
	幅
	幅

圖號	16-1/AW

EG-DWG1


美特鋁質 有限公司 MIDI Aluminium Fabricator Ltd.		工程號	J-857	拆圖	HHQ	2021.12.17
		地　盤	启德站	復核	WLQ	2021.12.17
名稱	启德站	顏　色	深灰色	批准	--	--

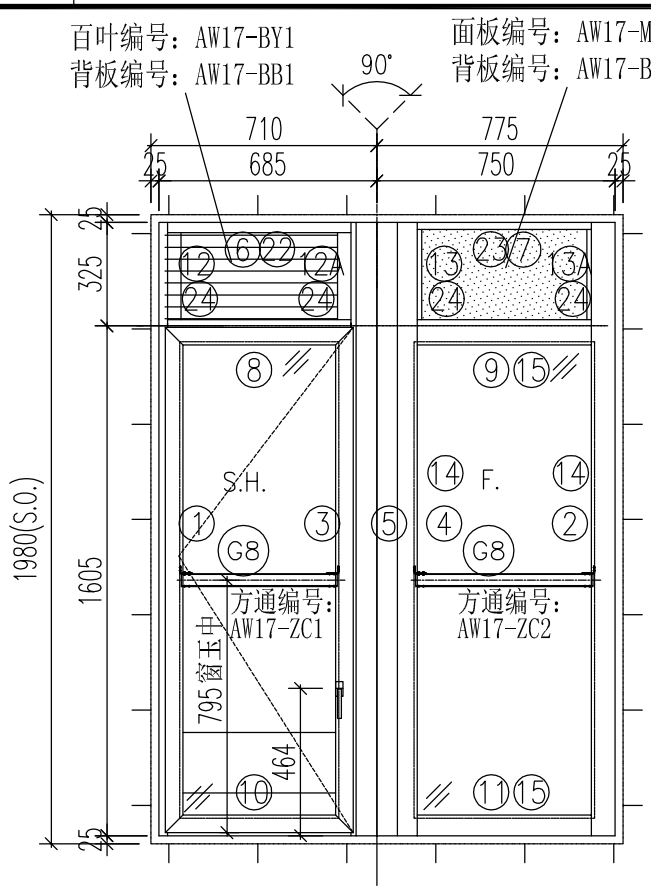

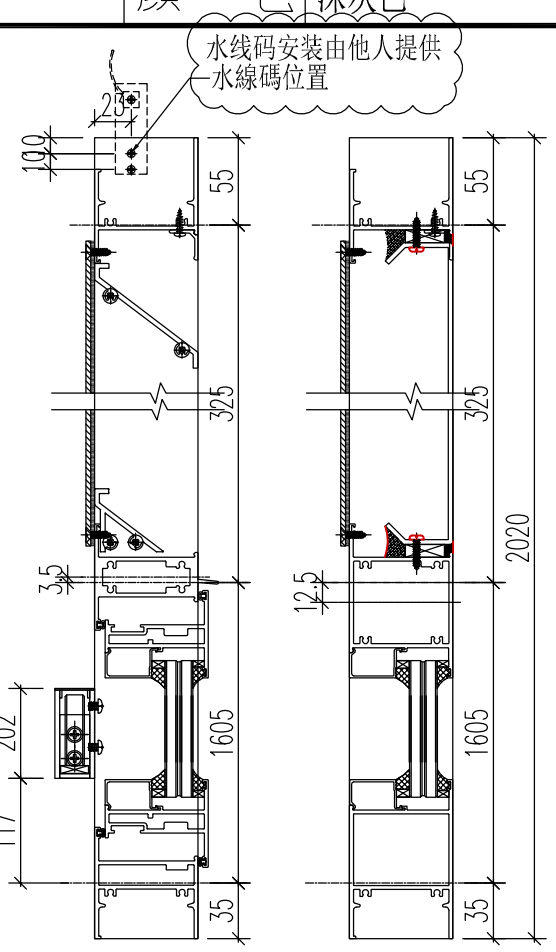

原EI/4162/21

注意：
1. 玻璃線横碰企
2. 窗玉搭位7mm
3. 滴水線比窗玉每頭長1mm
4. SH窗玉装16’’扇撐
5. 生窗底部需開去水孔
6. 装3組扣碼

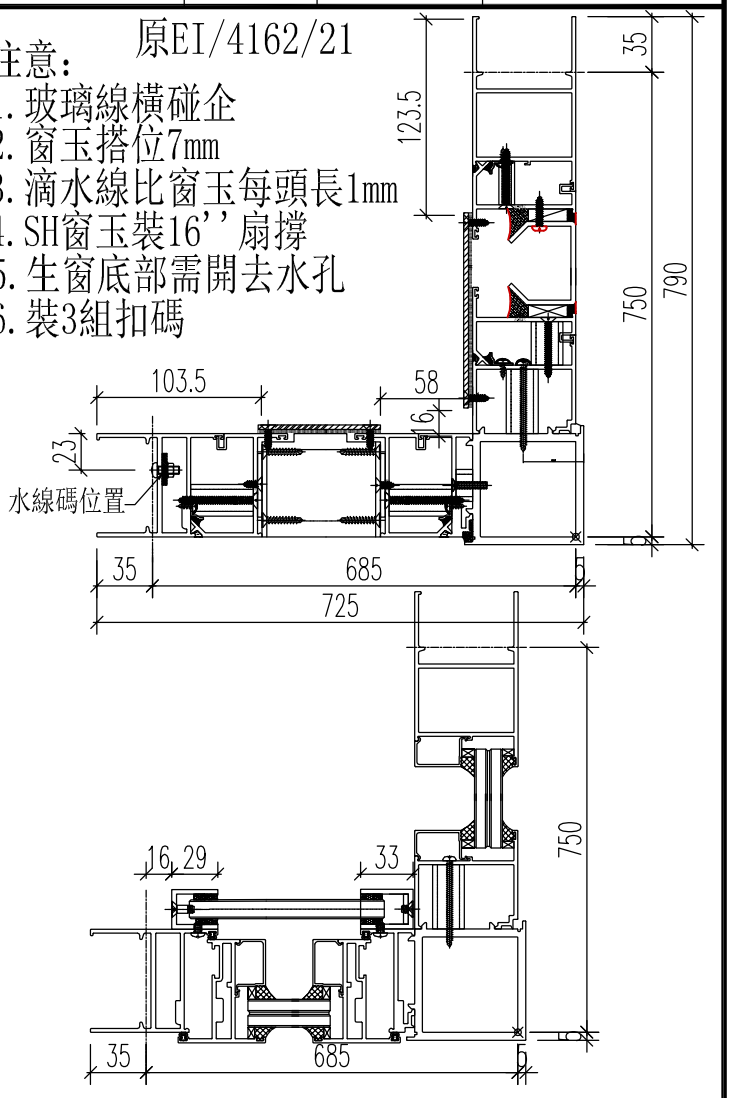

序號	料號	名稱	出筒	長度	支/幅	加工說明
1	X86032	生边企-空腔	直口	2020	1	J857-KBQ-3L
2	X86023	梗边企-空腔	直口	2020	1	J857-GBQ-3R
3	X86029	生夾企	直口	2020	1	J857-SJQ-3R
4	X86027	梗夹企	直口	2020	1	J857-GJQ-3L
5	X85967	转角夹通	直口	2030	1	J857-ZJT1
6	X86030	百叶顶横1	避位	583	1	AW17-BYD1
7	X86030	百叶顶横2	避位	586	1	AW17-BYD2a
8	X85970	上生下生中横	避位	593	1	AW17-SZH1
9	X85965	上生下梗中横	避位	586	1	AW17-GZH1a
10	X86033	生底横-空腔	避位	583	1	AW17-SDH1
11	X86028	梗底横-空腔	避位	586	1	AW17-GDH1
12	X86139	生反拍线-企	避位	300	1	J857-SFP2L
12A	X86139	生反拍线-企	避位	300	1	J857-SFP2R
13	X86039	梗反拍-企	避位	300	1	J857-GFP5L
13A	X86039	梗反拍-企2	避位	300	1	J857-GFP4R
14	X85966	玻璃線-企	直口	1512	2	
15	X85966	玻璃線-横	直口	548	2	
16	K00332	墊通	直口	39.5	14	
17	K00332	墊通	直口	40.5	7	
18	K00332	墊通	直口	27.5	14	
19	A628	攔河槽1	直口	202	1	J857-LH1L
20	A628	攔河槽2	直口	202	1	J857-LH3R
21						
22	X86043	百葉顶挡水铝角	直口	484	1	AW17-DSJ1
23	X86043	百葉顶挡水铝角	直口	511	1	AW17-DSJ2
24	X86042	反拍线挡水角	直口	300	4	FPX-LJ2
窗玉						
1	X86025	窗玉企	45°	1590	1	AW17-3
2	X86025	窗玉企	45°	1590	1	AW17-4
3	X86025	窗玉横	45°	591	1	AW17-1
4	X86025	窗玉横	45°	591	1	AW17-2
5	X85966	玻璃線-企	直口	1512	1	AW17-BX-R4
6	X85966	玻璃線-企	直口	1512	1	
7	X85966	玻璃線-横	直口	481	2	

加　工　細　則
頂底留-__ mm
頂底留___ mm
企料底部開避位 _____ mm
底横料防水巴鋸去_____ mm
水線孔在企料——頂　底
安装扣碼
多點鎖芯型號:
手　柄　型　號:
限　位　撐　型　號:
T窗最大開度:
窗玉搭位數: 7mm

窗款	寬度(mm)	高度(mm)	只/幅	撐　長
SH	591	1590	1	16’’


大圖版次	本圖版	A	-
-	日期	12.27	-


窗　號	數量
17/AW	26　幅
--	--　幅
	幅
	幅


圖號	17/AW

EG-DWG1

美特鋁質 有限公司 MIDI Aluminium Fabricator Ltd.		工程號	J-857	拆圖	HHQ	2021.12.17
		地　盤	启德站	復核	WLQ	2021.12.17
名稱	启德站	顏　色	深灰色	批准	--	--

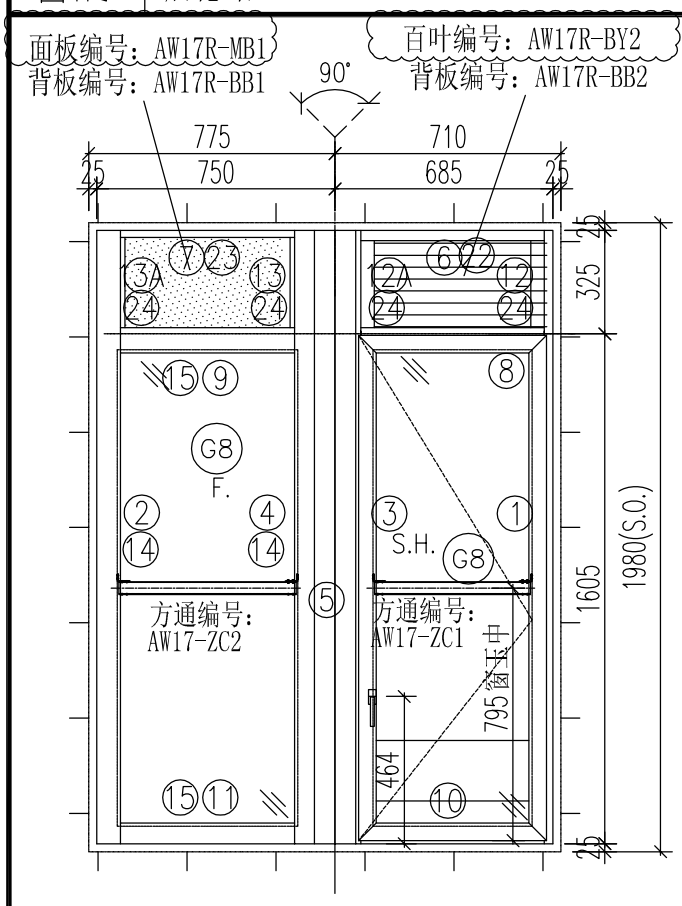

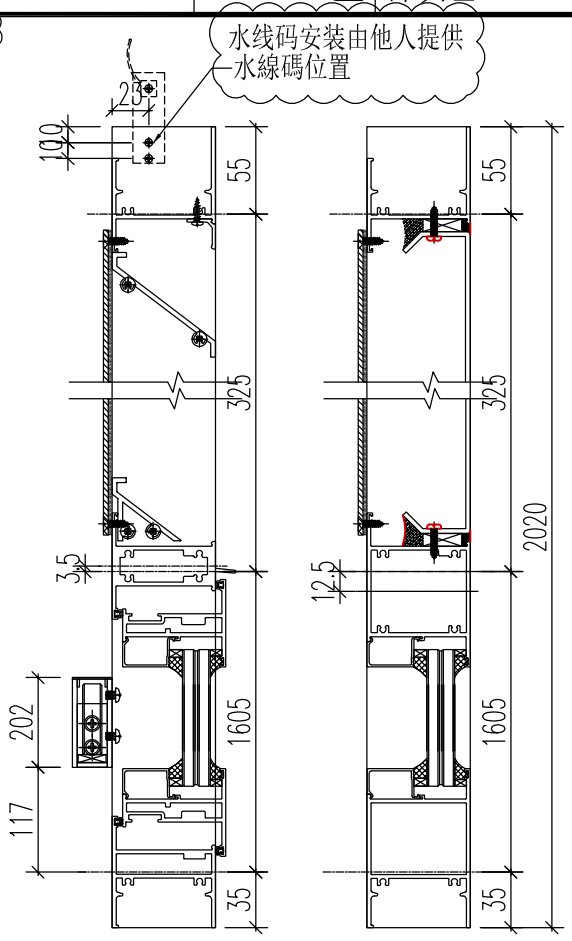

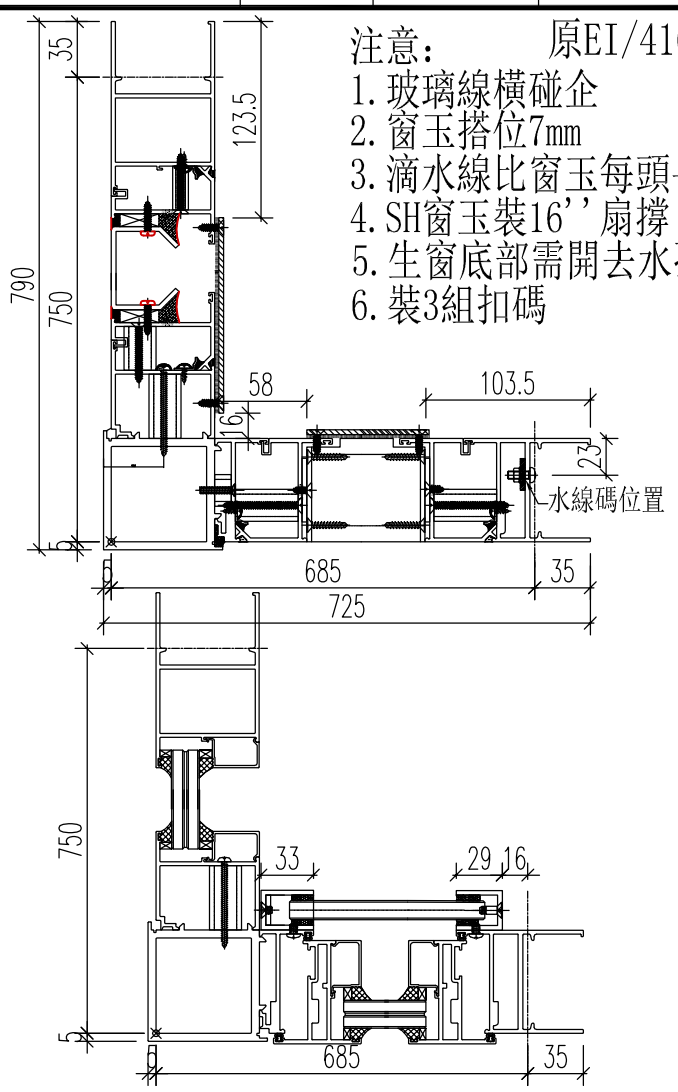

注意：　原EI/4162/21
1. 玻璃線橫碰企
2. 窗玉搭位7mm
3. 滴水線比窗玉每頭長1mm
4. SH窗玉裝16’’扇撐
5. 生窗底部需開去水孔
6. 裝3組扣碼

序號	料號	名稱	出筒	長度	支/幅	加工說明
1	X86032	生边企-空腔	直口	2020	1	J857-KBQ-3R
2	X86023	梗边企-空腔	直口	2020	1	J857-GBQ-3L
3	X86029	生夾企	直口	2020	1	J857-SJQ-3L
4	X86027	梗夹企	直口	2020	1	J857-GJQ-3R
5	X85967	转角夹通	直口	2030	1	J857-ZJT1R
6	X86030	百叶顶横1	避位	583	1	AW17R-BYD1
7	X86030	百叶顶横2	避位	586	1	AW17R-BYD2a
8	X85970	上生下生中横	避位	593	1	AW17R-SZH1
9	X85965	上生下梗中横	避位	586	1	AW17R-GZH1a
10	X86033	生底横-空腔	避位	583	1	AW17R-SDH1
11	X86028	梗底横-空腔	避位	586	1	AW17R-GDH1
12	X86139	生反拍线-企	避位	300	1	J857-SFP2R
12A	X86139	生反拍线-企	避位	300	1	J857-SFP2L
13	X86039	梗反拍-企	避位	300	1	J857-GFP5R
13A	X86039	梗反拍-企2	避位	300	1	J857-GFP4L
14	X85966	玻璃線-企	直口	1512	2	
15	X85966	玻璃線-横	直口	548	2	
16	K00332	墊通	直口	39.5	14	
17	K00332	墊通	直口	40.5	7	
18	K00332	墊通	直口	27.5	14	
19	A628	攔河槽1	直口	202	1	J857-LH1R
20	A628	攔河槽2	直口	202	1	J857-LH3L
21						
22	X86043	百葉顶挡水铝角	直口	484	1	AW17-DSJ1
23	X86043	百葉顶挡水铝角	直口	511	1	AW17-DSJ2
24	X86042	反拍线挡水角	直口	300	4	FPX-LJ2
窗玉						
1	X86025	窗玉企	45°	1590	1	AW17R-3
2	X86025	窗玉企	45°	1590	1	AW17R-4
3	X86025	窗玉横	45°	591	1	AW17R-1
4	X86025	窗玉横	45°	591	1	AW17R-2
5	X85966	玻璃線-企	直口	1512	1	AW17R-BX-L3
6	X85966	玻璃線-企	直口	1512	1	
7	X85966	玻璃線-横	直口	481	2	

加　工　細　則
頂底留-__ mm
頂底留___ mm
企料底部開避位 _____ mm
底横料防水巴鋸去____ mm
水線孔在企料——頂　底
安裝扣碼
多點鎖芯型號:
手　柄　型　號:
限　位　撐　型　號:
T窗最大開度:
窗玉搭位數: 7mm

窗款	寬度(mm)	高度(mm)	只/幅	撐　長
SH	591	1590	1	16’’


大圖版次	本圖版	A	-
-	日期	12.27	-


窗　號	數量
17R/AW	26　幅
--	--　幅
	幅
	幅

圖號	17R/AW

EG-DWG1

美特鋁質 有限公司 MIDI Aluminium Fabricator Ltd.		工程號	J-857	拆圖	HHQ	2021.12.17
		地　盤	启德站	復核	WLQ	2021.12.17
名稱	启德站	顏　色	深灰色	批准	--	--

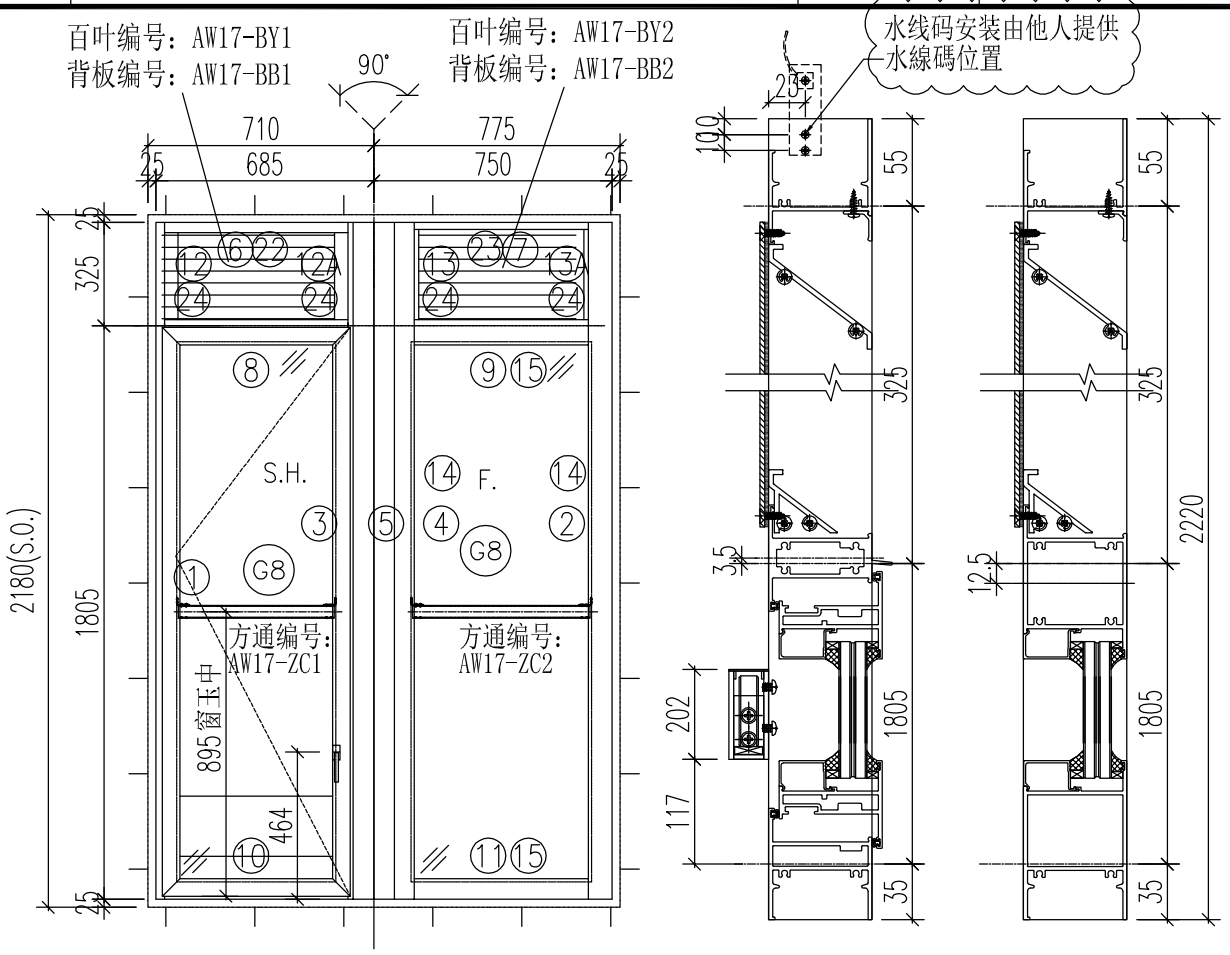

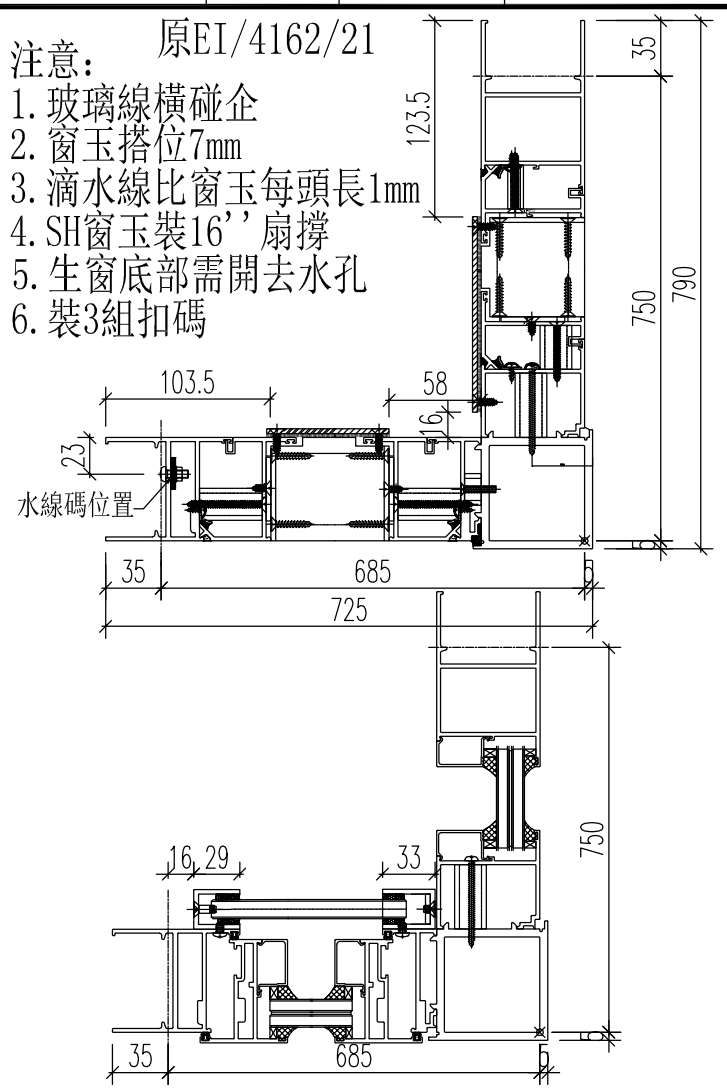

序號	料號	名稱	出筒	長度	支/幅	加工說明
1	X86032	生边企-空腔	直口	2220	1	J857-KBQ-4L
2	X86023	梗边企-空腔	直口	2220	1	J857-GBQ-4R
3	X86029	生夾企	直口	2220	1	J857-SJQ-4R
4	X86027	梗夹企	直口	2220	1	J857-GJQ-4L
5	X85967	转角夹通	直口	2230	1	J857-ZJT2
6	X86030	百叶顶横1	避位	583	1	AW17-BYD1
7	X86030	百叶顶横2	避位	586	1	AW17-BYD2
8	X85970	上生下生中横	避位	593	1	AW17-SZH1
9	X85965	上生下梗中横	避位	586	1	AW17-GZH1
10	X86033	生底横-空腔	避位	583	1	AW17-SDH1
11	X86028	梗底横-空腔	避位	586	1	AW17-GDH1
12	X86139	生反拍线-企	避位	300	1	J857-SFP2L
12A	X86139	生反拍线-企	避位	300	1	J857-SFP2R
13	X86039	梗反拍-企	避位	300	1	J857-GFP2L
13A	X86039	梗反拍-企2	避位	300	1	J857-GFP3R
14	X85966	玻璃線-企	直口	1712	2	
15	X85966	玻璃線-横	直口	548	2	
16	K00332	墊通	直口	39.5	14	
17	K00332	墊通	直口	40.5	7	
18	K00332	墊通	直口	27.5	14	
19	A628	攔河槽1	直口	202	1	J857-LH1L
20	A628	攔河槽2	直口	202	1	J857-LH3R
21						
22	X86043	百葉顶挡水铝角	直口	484	1	AW17-DSJ1
23	X86043	百葉顶挡水铝角	直口	511	1	AW17-DSJ2
24	X86042	反拍线挡水角	直口	300	4	FPX-LJ2
窗玉						
1	X86025	窗玉企	45°	1790	1	AW17a-3
2	X86025	窗玉企	45°	1790	1	AW17a-4
3	X86025	窗玉横	45°	591	1	AW17a-1
4	X86025	窗玉横	45°	591	1	AW17a-2
5	X85966	玻璃線-企	直口	1712	1	AW17a-BX-R4
6	X85966	玻璃線-企	直口	1712	1	
7	X85966	玻璃線-横	直口	481	2	

加　工　細　則
頂底留-__ mm
頂底留__ mm
企料底部開避位 _____ mm
底横料防水巴鋸去____ mm
水線孔在企料——頂　底
安裝扣碼
多點鎖芯型號:
手　柄　型　號:
限　位　撐　型　號:
T窗最大開度:
窗玉搭位數: 7mm

窗款	寬度(mm)	高度(mm)	只/幅	撐　長
SH	591	1790	1	16''


大圖版次	本圖版	A	-
-	日期	12.27	-


窗　號	數量
17-1/AW	1　幅
--	--　幅
	幅
	幅


圖號	17-1/AW

EG-DWG1

美特鋁質 有限公司 MIDI Aluminium Fabricator Ltd.		工程號	J-857	拆圖	HHQ	2021.12.17
		地　盤	启德站	復核	WLQ	2021.12.17
名稱	启德站	顏　色	深灰色	批准	--	--

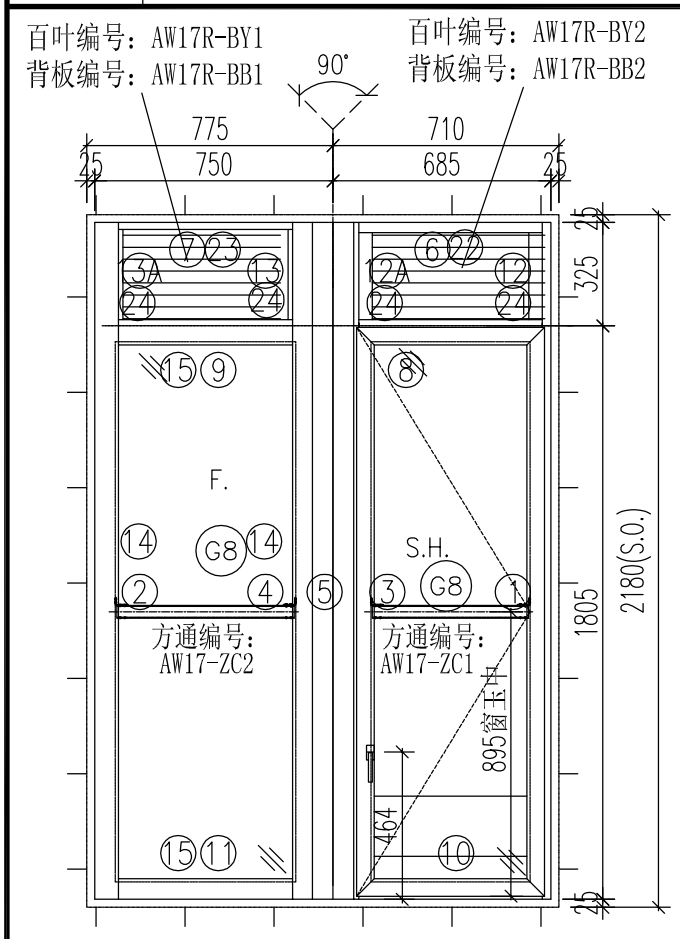

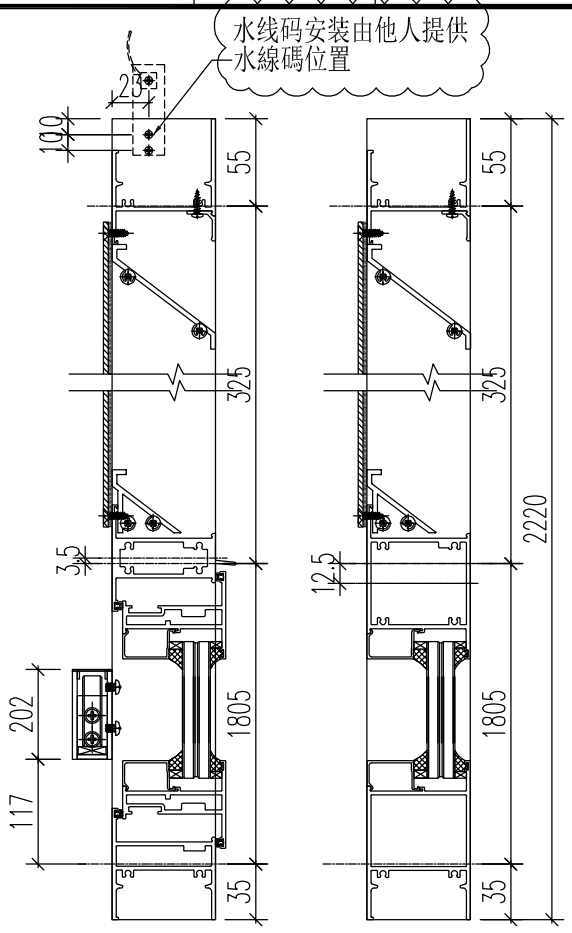

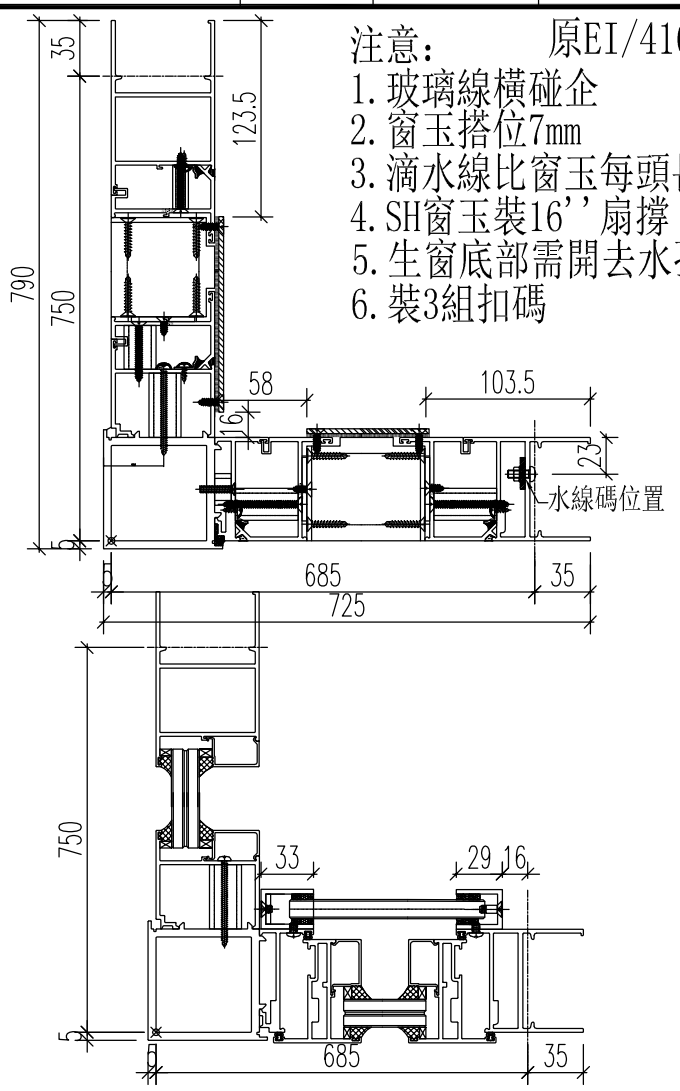

注意：　原EI/4162/21
1. 玻璃線橫碰企
2. 窗玉搭位7mm
3. 滴水線比窗玉每頭長1mm
4. SH窗玉裝16’’扇撐
5. 生窗底部需開去水孔
6. 裝3組扣碼

序號	料號	名稱	出筒	長度	支/幅	加工說明
1	X86032	生边企-空腔	直口	2220	1	J857-KBQ-4R
2	X86023	梗边企-空腔	直口	2220	1	J857-GBQ-4L
3	X86029	生夾企	直口	2220	1	J857-SJQ-4L
4	X86027	梗夹企	直口	2220	1	J857-GJQ-4R
5	X85967	转角夹通	直口	2230	1	J857-ZJT2R
6	X86030	百叶顶横1	避位	583	1	AW17R-BYD1
7	X86030	百叶顶横2	避位	586	1	AW17R-BYD2
8	X85970	上生下生中横	避位	593	1	AW17R-SZH1
9	X85965	上生下梗中横	避位	586	1	AW17R-GZH1
10	X86033	生底横-空腔	避位	583	1	AW17R-SDH1
11	X86028	梗底横-空腔	避位	586	1	AW17R-GDH1
12	X86139	生反拍线-企	避位	300	1	J857-SFP2R
12A	X86139	生反拍线-企	避位	300	1	J857-SFP2L
13	X86039	梗反拍-企	避位	300	1	J857-GFP2R
13A	X86039	梗反拍-企2	避位	300	1	J857-GFP3L
14	X85966	玻璃線-企	直口	1712	2	
15	X85966	玻璃線-横	直口	548	2	
16	K00332	墊通	直口	39.5	14	
17	K00332	墊通	直口	40.5	7	
18	K00332	墊通	直口	27.5	14	
19	A628	攔河槽1	直口	202	1	J857-LH1R
20	A628	攔河槽2	直口	202	1	J857-LH3L
21						
22	X86043	百葉顶挡水铝角	直口	484	1	AW17-DSJ1
23	X86043	百葉顶挡水铝角	直口	511	1	AW17-DSJ2
24	X86042	反拍线挡水角	直口	300	4	FPX-LJ2
窗玉						
1	X86025	窗玉企	45°	1790	1	AW17Ra-3
2	X86025	窗玉企	45°	1790	1	AW17Ra-4
3	X86025	窗玉横	45°	591	1	AW17Ra-1
4	X86025	窗玉横	45°	591	1	AW17Ra-2
5	X85966	玻璃線-企	直口	1712	1	AW17Ra-BX-L3
6	X85966	玻璃線-企	直口	1712	1	
7	X85966	玻璃線-横	直口	481	2	

加　工　細　則
頂底留-__ mm
頂底留__ mm
企料底部開避位 _____ mm
底横料防水巴鋸去____ mm
水線孔在企料——頂　底
安裝扣碼
多點鎖芯型號:
手　柄　型　號:
限　位　撐　型　號:
T窗最大開度:
窗玉搭位數: 7mm

窗款	寬度(mm)	高度(mm)	只/幅	撐　長
SH	591	1790	1	16’’

大圖版次	本圖版	A	-
-	日期	12.27	-


窗　號	數量
17R-1/AW	1　幅
--	--　幅
	幅
	幅


圖號　17R-1/AW


EG-DWG1

美特鋁質 有限公司 MIDI Aluminium Fabricator Ltd.		工程號	J-857	拆圖	HHQ	2021.12.17
		地　盤	启德站	復核	WLQ	2021.12.17
名稱	启德站	顏　色	深灰色	批准	--	--

原EI/4162/21

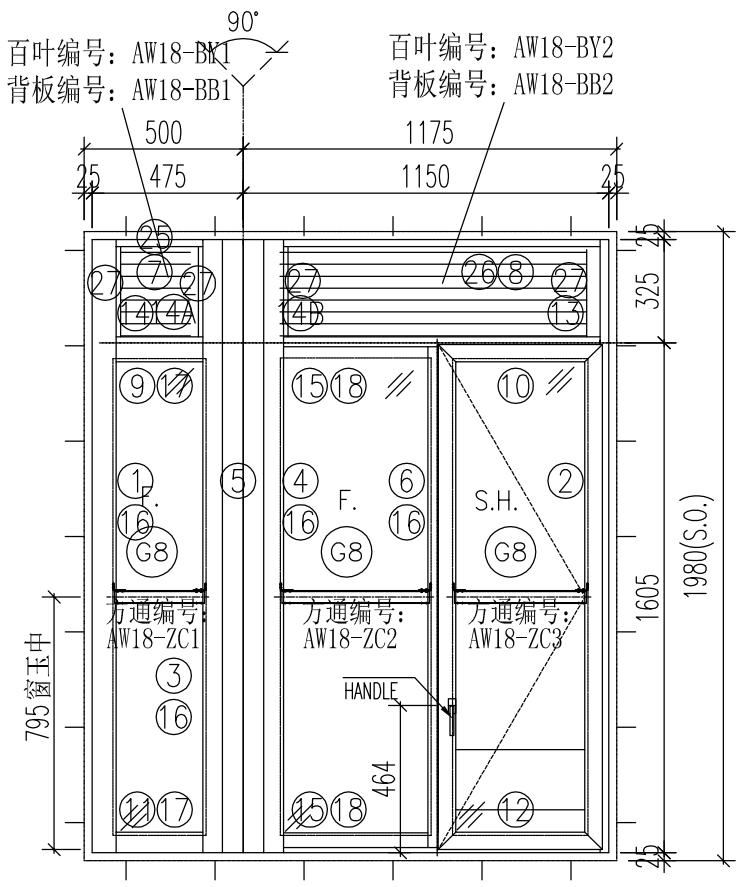

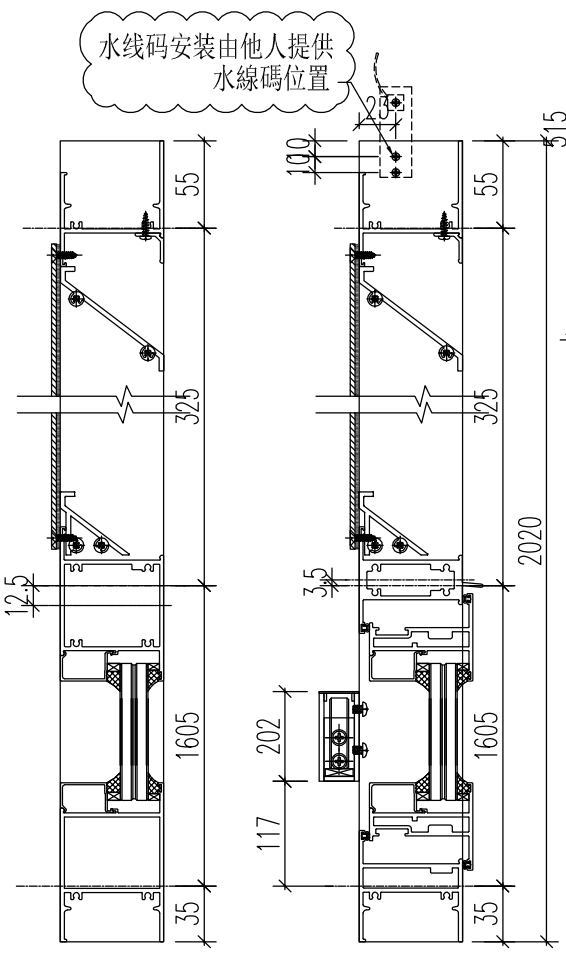

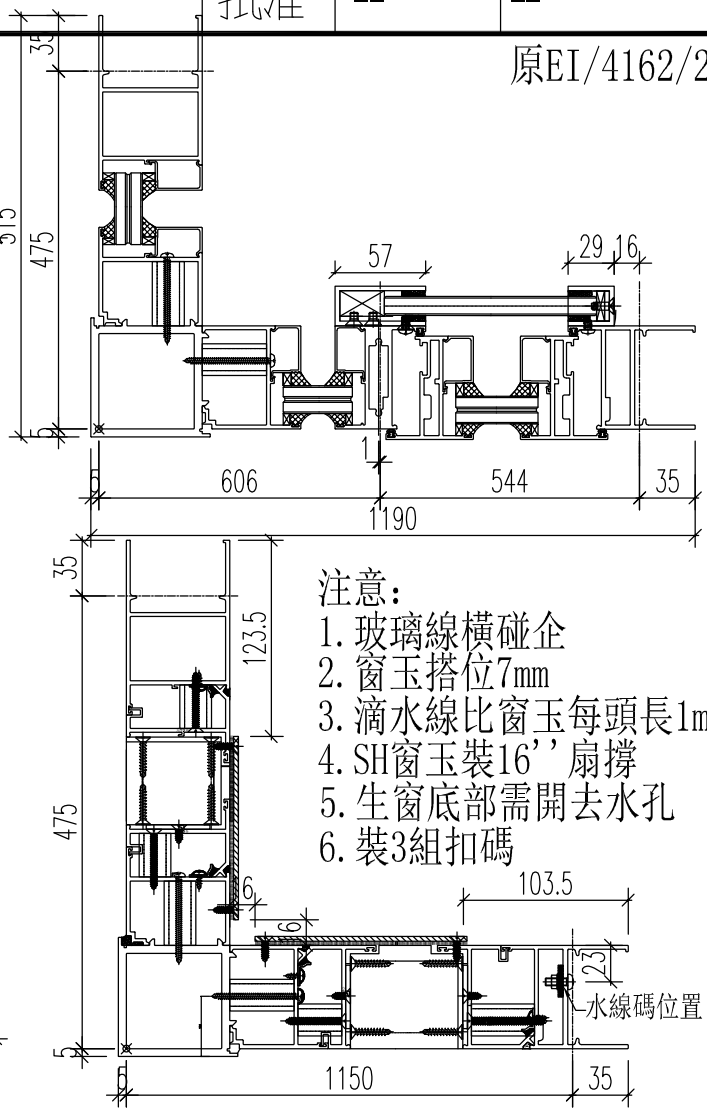

注意：
1. 玻璃線橫碰企
2. 窗玉搭位7mm
3. 滴水線比窗玉每頭長1mm
4. SH窗玉裝16’’扇撐
5. 生窗底部需開去水孔
6. 裝3組扣碼

序號	料號	名稱	出筍	長度	支/幅	加工說明
1	X86023	梗边企-空腔	直口	2020	1	J857-GBQ-3L
2	X86032	生边企-空腔	直口	2020	1	J857-KBQ-3R
3	X86027	梗夹企	直口	2020	1	J857-GJQ-3R
4	X86027	梗夹企	直口	2020	1	J857-GJQ-3aL
5	X85967	转角夹通	直口	2030	1	J857-ZJT3
6	X86034	企工	直口	1582	1	J857-QG1
7	X86030	百叶顶横1	避位	311	1	AW18-BYD1
8	X86030	百叶顶横2	避位	1018	1	AW18-BYD2
9	X85965	上生下梗中横	避位	311	1	AW18-GZH1
10	X85970	上生下生中横	避位	1028	1	AW18-SZH1
11	X86028	梗底横-空腔	避位	311	1	AW18-GDH1
12	X86033	生底横-空腔	避位	1018	1	AW18-SDH1
13	X86139	生反拍线-企	避位	300	1	J857-SFP2R
14	X86039	梗反拍线-企	避位	300	1	J857-GFP3L
14A	X86039	梗反拍线-企	避位	300	1	J857-GFP2R
14B	X86039	梗反拍线-企	避位	300	1	J857-GFP2L
15	X86035	横反拍线	避位	482.5	2	AW18-HFP1
16	X85966	玻璃線-企	直口	1512	4	
17	X85966	玻璃線-横	直口	273	2	
18	X85966	玻璃線-横	直口	450.5	2	
19	K00332	墊通	直口	39.5	14	
20	K00332	墊通	直口	40.5	7	
21	K00332	墊通	直口	27.5	7	
22	A628	攔河槽1	直口	202	1	J857-LH1R
23	A628	攔河槽2	直口	202	1	J857-LH2L
24						
25	X86043	百葉顶挡水铝角	直口	236	1	AW18-DSJ1
26	X86043	百葉顶挡水铝角	直口	931	1	AW18-DSJ2
27	X86042	反拍线挡水角	直口	300	4	FPX-LJ2
28	X86042	反拍线挡水角	直口	482.5	2	AW18-FPX-LJ1
窗玉						
1	X86025	窗玉企	45°	1590	1	AW18-3
2	X86025	窗玉企	45°	1590	1	AW18-4
3	X86025	窗玉横	45°	520.5	1	AW18-1
4	X86025	窗玉横	45°	520.5	1	AW18-2
5	X85966	玻璃線-企	直口	1512	1	AW18-BX-L3
6	X85966	玻璃線-企	直口	1512	1	
7	X85966	玻璃線-横	直口	410.5	2	

加　工　細　則

頂底留-__ mm

頂底留__ mm

企料底部開避位_____ mm

底横料防水巴鋸去____ mm

水線孔在企料——頂　底

安裝扣碼

多點鎖芯型號:

手　柄　型　號:

限　位　撐　型　號:

T窗最大開度:

窗玉搭位數: 7mm

窗款	寬度(mm)	高度(mm)	只/幅	撐　長
SH	520.5	1590	1	16’’

大圖版次	本圖版	A	-
-	日期	12.27	-


窗　號	數量
18/AW	26　幅
--	--　幅
	幅
	幅


圖號　18/AW


EG-DWG1

美特鋁質 有限公司 MIDI Aluminium Fabricator Ltd.		工程號	J-857	拆圖	HHQ	2021.12.17
		地　盤	启德站	復核	WLQ	2021.12.17
名稱	启德站	顏　色	深灰色	批准	--	--

原EI/4162/21

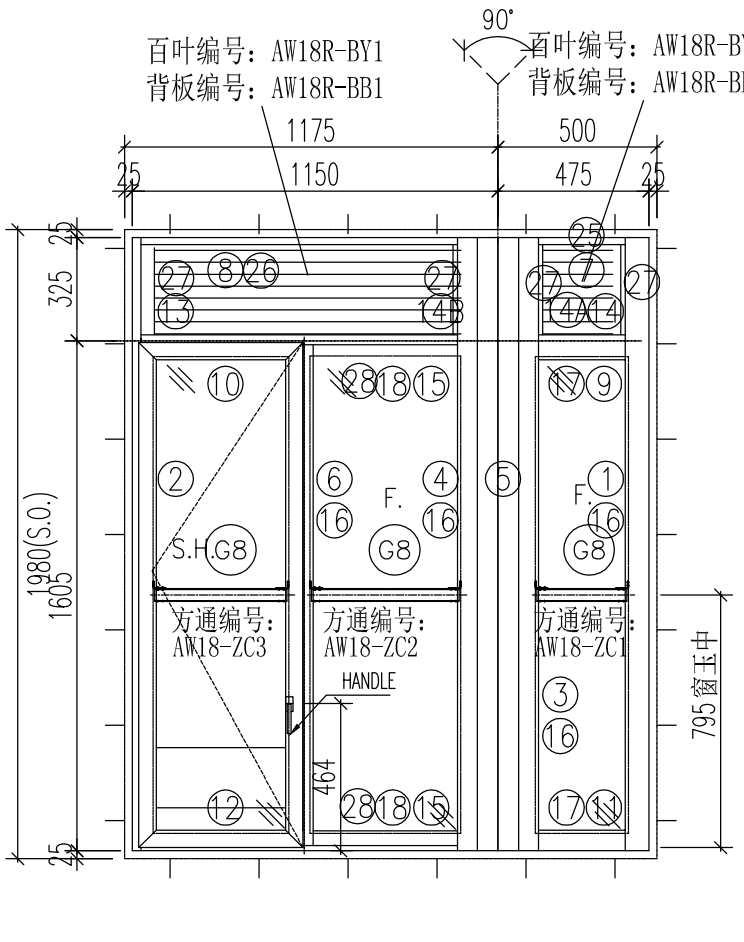

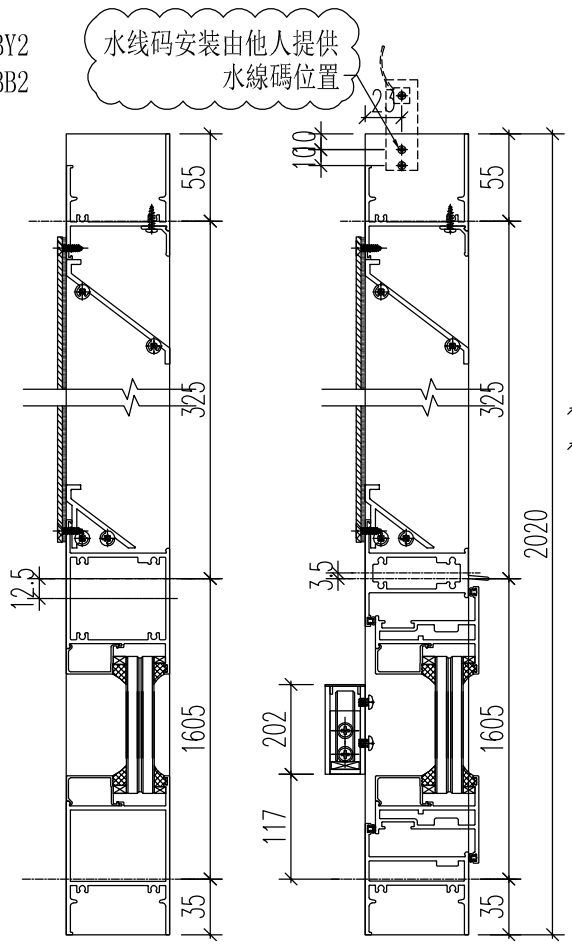

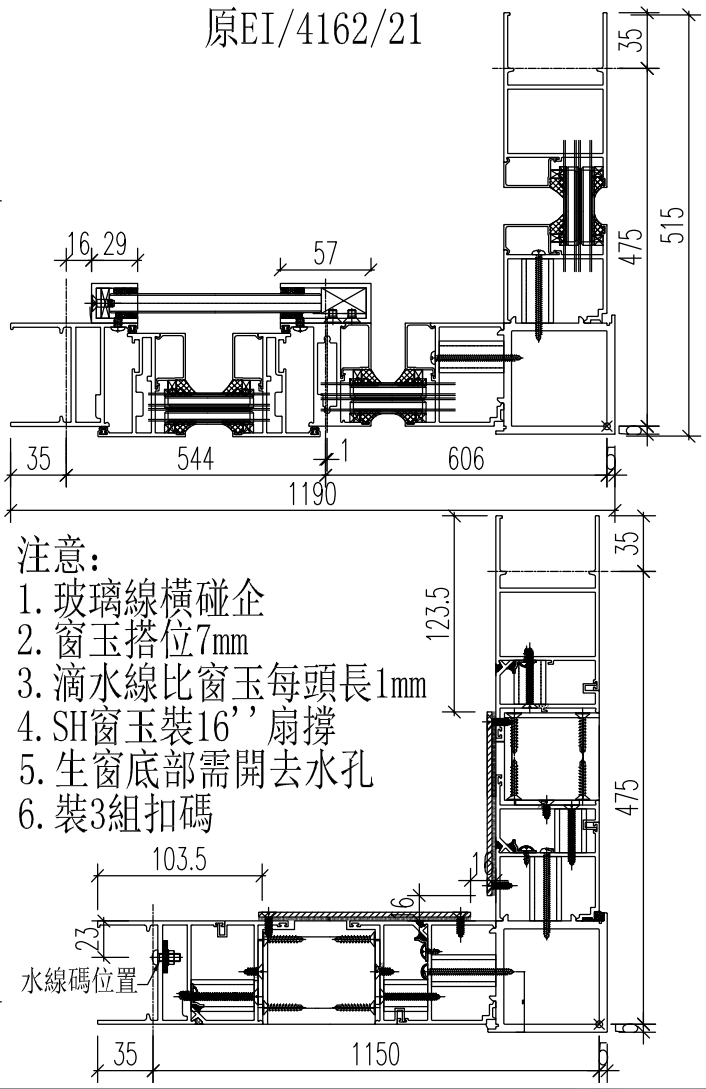

注意：
1. 玻璃線橫碰企
2. 窗玉搭位7mm
3. 滴水線比窗玉每頭長1mm
4. SH窗玉裝16’’扇撐
5. 生窗底部需開去水孔
6. 裝3組扣碼

序號	料號	名稱	出筍	長度	支/幅	加工說明
1	X86023	梗边企-空腔	直口	2020	1	J857-GBQ-3R
2	X86032	生边企-空腔	直口	2020	1	J857-KBQ-3L
3	X86027	梗夹企	直口	2020	1	J857-GJQ-3L
4	X86027	梗夹企	直口	2020	1	J857-GJQ-3aR
5	X85967	转角夹通	直口	2030	1	J857-ZJT3
6	X86034	企工	直口	1582	1	J857-QG1R
7	X86030	百叶顶横1	避位	311	1	AW18R-BYD1
8	X86030	百叶顶横2	避位	1018	1	AW18R-BYD2
9	X85965	上生下梗中横	避位	311	1	AW18R-GZH1
10	X85970	上生下生中横	避位	1028	1	AW18R-SZH1
11	X86028	梗底横-空腔	避位	311	1	AW18R-GDH1
12	X86033	生底横-空腔	避位	1018	1	AW18R-SDH1
13	X86139	生反拍线-企	避位	300	1	J857-SFP2L
14	X86039	梗反拍线-企	避位	300	1	J857-GFP3R
14A	X86039	梗反拍线-企	避位	300	1	J857-GFP2L
14B	X86039	梗反拍线-企	避位	300	1	J857-GFP2R
15	X86035	横反拍线	避位	482.5	2	AW18-HFP1
16	X85966	玻璃線-企	直口	1512	4	
17	X85966	玻璃線-横	直口	273	2	
18	X85966	玻璃線-横	直口	450.5	2	
19	K00332	墊通	直口	39.5	14	
20	K00332	墊通	直口	40.5	7	
21	K00332	墊通	直口	27.5	7	
22	A628	攔河槽1	直口	202	1	J857-LH1L
23	A628	攔河槽2	直口	202	1	J857-LH2R
24		水線碼		57	1	
25	X86043	百葉顶挡水铝角	直口	236	1	AW18-DSJ1
26	X86043	百葉顶挡水铝角	直口	931	1	AW18-DSJ2
27	X86042	反拍线挡水角	直口	300	4	FPX-LJ2
28	X86042	反拍线挡水角	直口	482.5	2	AW18-FPX-LJ1

窗玉						
1	X86025	窗玉企	45°	1590	1	AW18R-3
2	X86025	窗玉企	45°	1590	1	AW18R-4
3	X86025	窗玉横	45°	520.5	1	AW18R-1
4	X86025	窗玉横	45°	520.5	1	AW18R-2
5	X85966	玻璃線-企	直口	1512	1	AW18R-BX-R4
6	X85966	玻璃線-企	直口	1512	1	
7	X85966	玻璃線-横	直口	410.5	2	

加　工　細　則

頂底留-__ mm

頂底留__ mm

企料底部開避位 _____ mm

底横料防水巴鋸去_____ mm

水線孔在企料——頂　底

安裝扣碼

多點鎖芯型號:

手　柄　型　號:

限　位　撐　型　號:

T窗最大開度:

窗玉搭位數: 7mm

窗款	寬度 (mm)	高度 (mm)	只/幅	撐　長
SH	520.5	1590	1	16’’

大圖版次	本圖版	A	-
-	日期	12.27	-


窗　號	數量
18R/AW	26　幅
--	--　幅
	幅
	幅


圖號 | 18R/AW


EG-DWG1

美特鋁質 有限公司 MIDI Aluminium Fabricator Ltd.		工程號	J-857	拆圖	HHQ	2021.12.17
		地　盤	启德站	復核	WLQ	2021.12.17
名稱	启德站	顏　色	深灰色	批准	--	--

原EI/4162/21

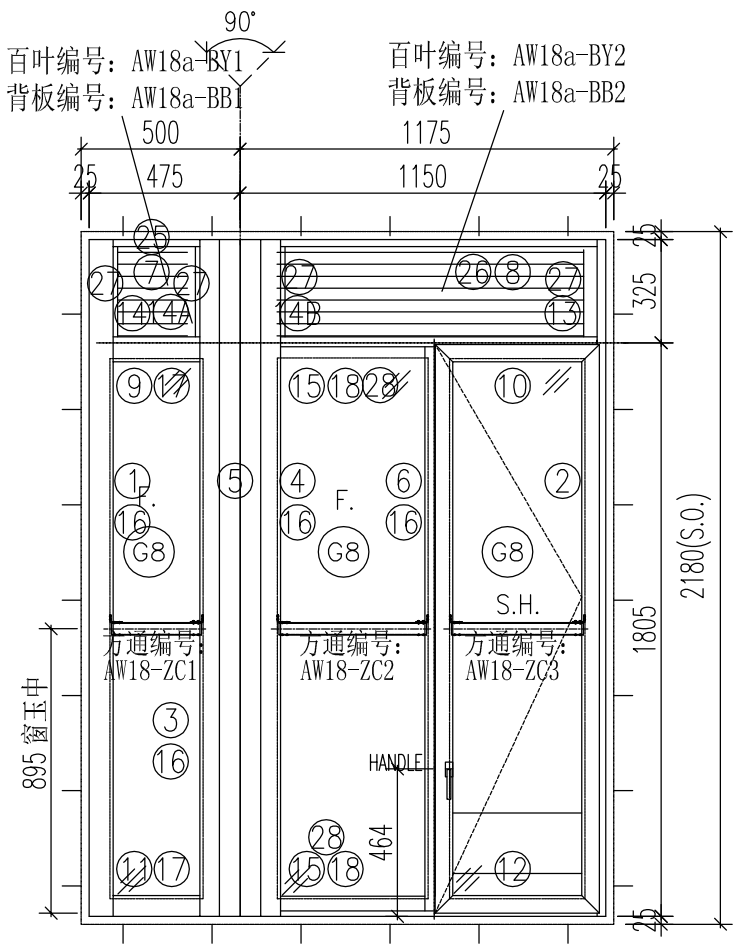

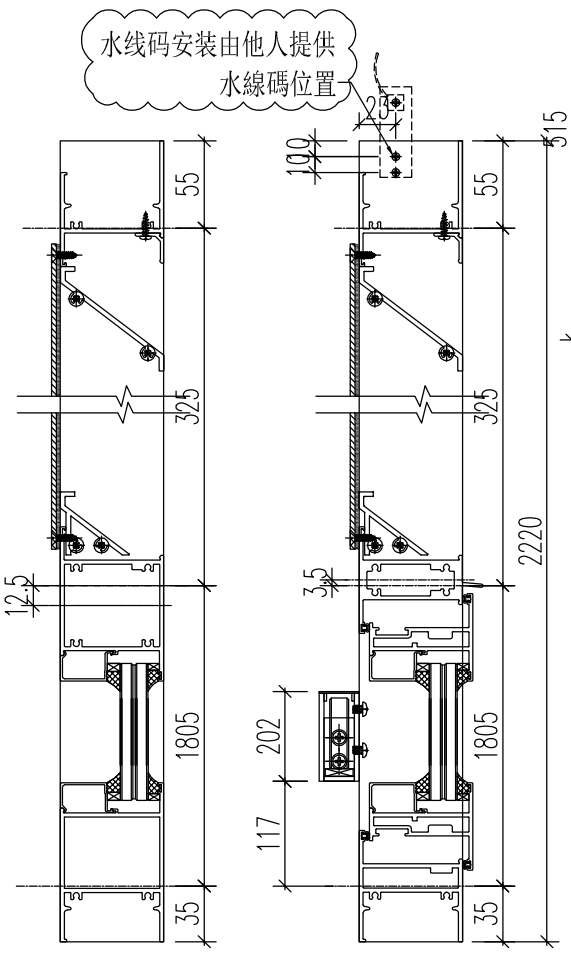

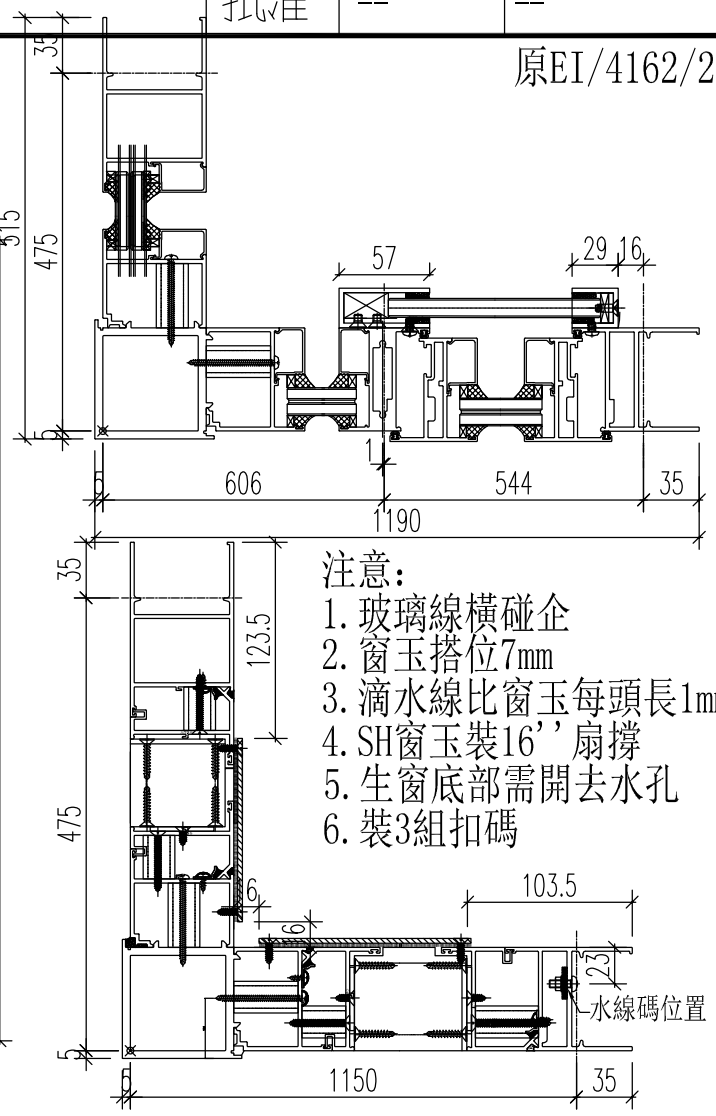

注意：
1. 玻璃線橫碰企
2. 窗玉搭位7mm
3. 滴水線比窗玉每頭長1mm
4. SH窗玉裝16’’扇撐
5. 生窗底部需開去水孔
6. 裝3組扣碼

序號	料號	名稱	出筒	長度	支/幅	加工說明
1	X86023	梗边企-空腔	直口	2220	1	J857-GBQ-4L
2	X86032	生边企-空腔	直口	2220	1	J857-KBQ-4R
3	X86027	梗夹企	直口	2220	1	J857-GJQ-4R
4	X86027	梗夹企	直口	2220	1	J857-GJQ-4aL
5	X85967	转角夹通	直口	2230	1	J857-ZJT4
6	X86034	企工	直口	1782	1	J857-QG2
7	X86030	百叶顶横1	避位	311	1	AW18-BYD1
8	X86030	百叶顶横2	避位	1018	1	AW18-BYD2
9	X85965	上生下梗中横	避位	311	1	AW18-GZH1
10	X85970	上生下生中横	避位	1028	1	AW18-SZH1
11	X86028	梗底横-空腔	避位	311	1	AW18-GDH1
12	X86033	生底横-空腔	避位	1018	1	AW18-SDH1
13	X86139	生反拍线-企	避位	300	1	J857-SFP2R
14	X86039	梗反拍线-企	避位	300	1	J857-GFP3L
14A	X86039	梗反拍线-企	避位	300	1	J857-GFP2R
14B	X86039	梗反拍线-企	避位	300	1	J857-GFP2L
15	X86035	横反拍线	避位	482.5	2	AW18-HFP1
16	X85966	玻璃線-企	直口	1712	4	
17	X85966	玻璃線-横	直口	273	2	
18	X85966	玻璃線-横	直口	450.5	2	
19	K00332	墊通	直口	39.5	14	
20	K00332	墊通	直口	40.5	7	
21	K00332	墊通	直口	27.5	7	
22	A628	攔河槽1	直口	202	1	J857-LH1R
23	A628	攔河槽2	直口	202	1	J857-LH2L
24						
25	X86043	百葉顶挡水铝角	直口	236	1	AW18-DSJ1
26	X86043	百葉顶挡水铝角	直口	931	1	AW18-DSJ2
27	X86042	反拍线挡水角	直口	300	4	FPX-LJ2
28	X86042	反拍线挡水角	直口	482.5	2	AW18-FPX-LJ1
窗玉						
1	X86025	窗玉企	45°	1790	1	AW18a-3
2	X86025	窗玉企	45°	1790	1	AW18a-4
3	X86025	窗玉横	45°	520.5	1	AW18a-1
4	X86025	窗玉横	45°	520.5	1	AW18a-2
5	X85966	玻璃線-企	直口	1712	1	AW18a-BX-L3
6	X85966	玻璃線-企	直口	1712	1	
7	X85966	玻璃線-横	直口	410.5	2	

加　工　細　則

頂底留-__ mm

頂底留__ mm

企料底部開避位 _____ mm

底横料防水巴鋸去____ mm

水線孔在企料 ——頂　底

安裝扣碼

多點鎖芯型號:

手　柄　型　號:

限　位　撐　型　號:

T窗最大開度:

窗玉搭位數: 7mm

窗款	寬度 (mm)	高度 (mm)	只/幅	撐　長
SH	520.5	1790	1	16’’


大圖版次	本圖版	A	-
-	日期	12.27	-

窗　號	數量
18-1/AW	1　幅
18-2/AW	1　幅
	幅
	幅

圖號 18-1/AW

EG-DWG1

美特鋁質 有限公司 MIDI Aluminium Fabricator Ltd.		工程號	J-857	拆圖	HHQ	2021.12.17
		地　盤	启德站	復核	WLQ	2021.12.17
名稱	启德站	顏　色	深灰色	批准	--	--

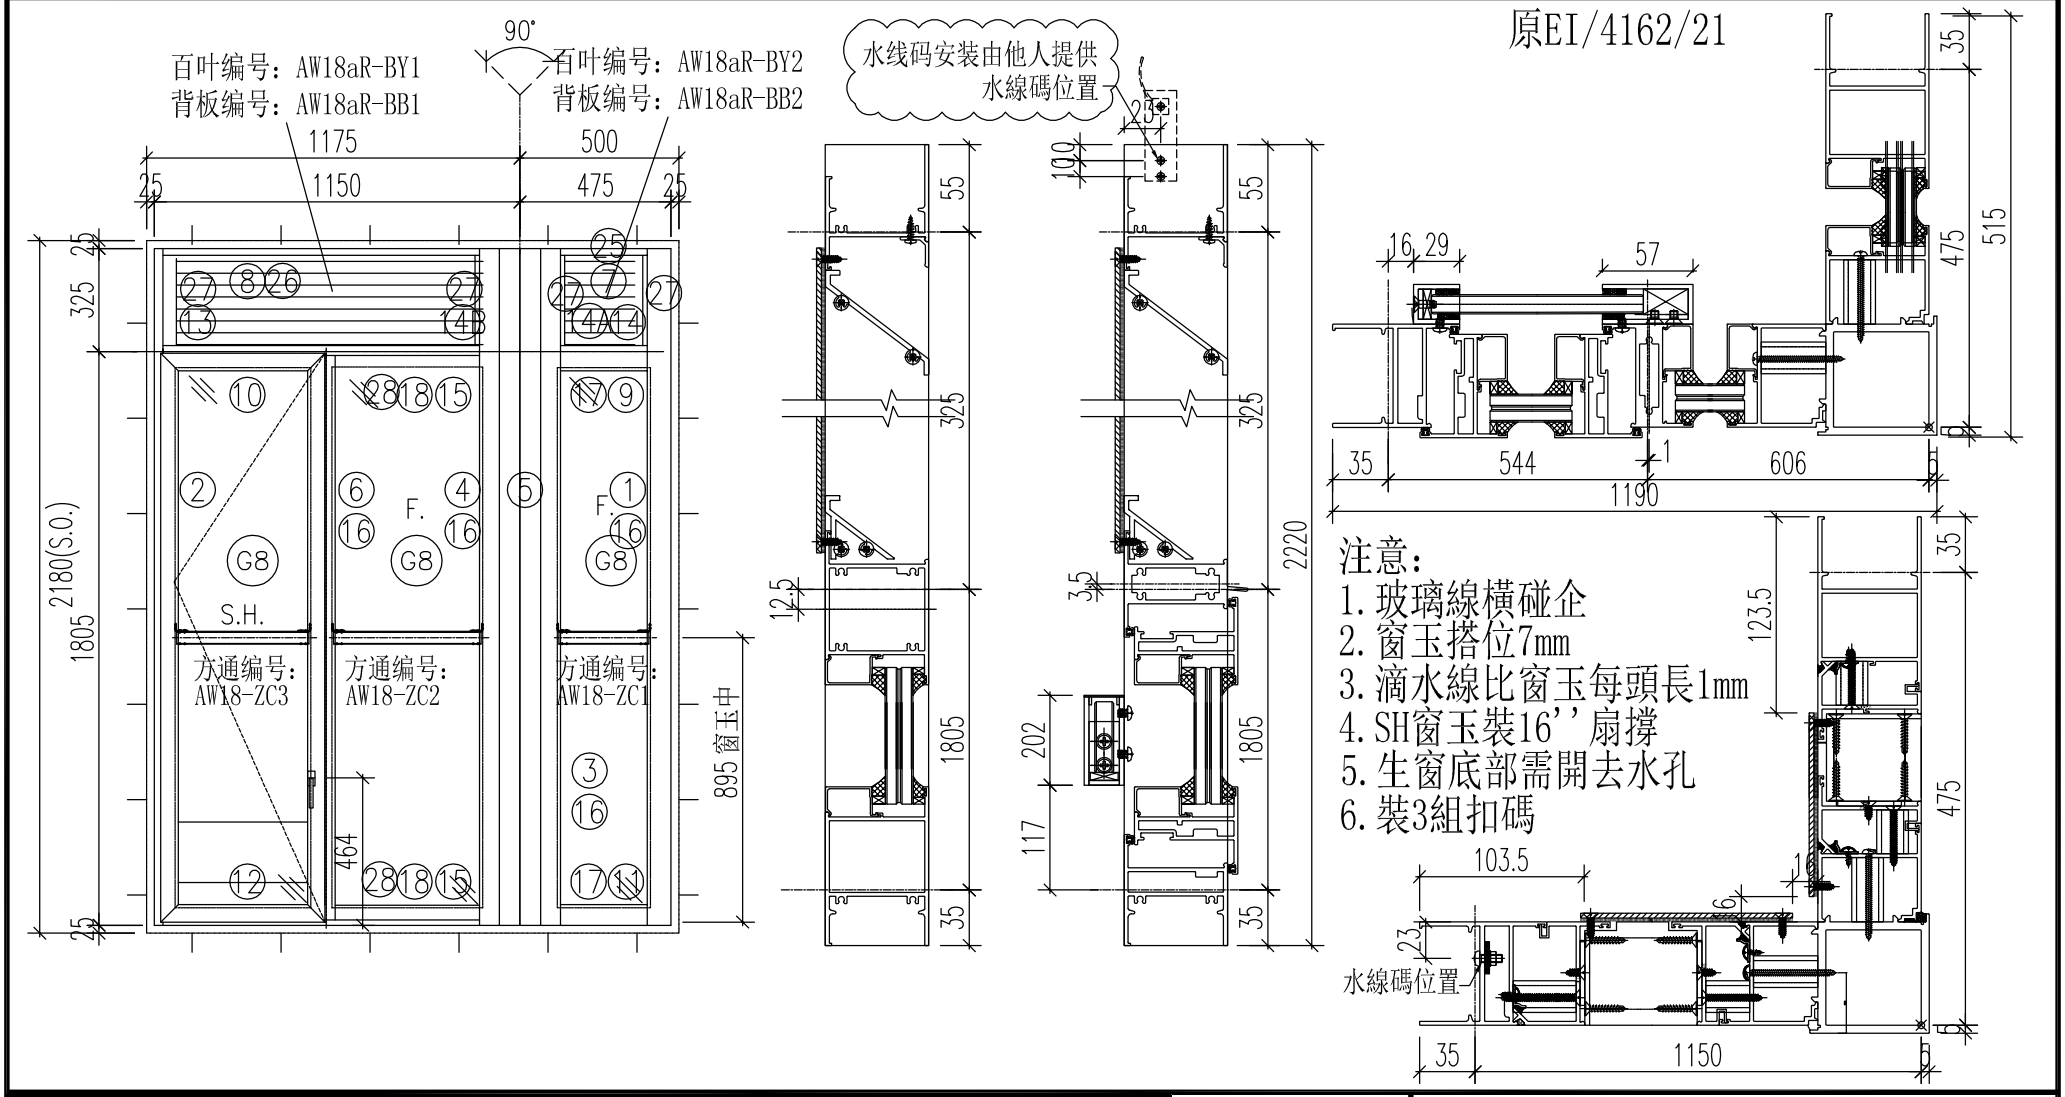

序號	料號	名稱	出筍	長度	支/幅	加工說明
1	X86023	梗边企-空腔	直口	2220	1	J857-GBQ-4R
2	X86032	生边企-空腔	直口	2220	1	J857-KBQ-4L
3	X86027	梗夹企	直口	2220	1	J857-GJQ-4L
4	X86027	梗夹企	直口	2220	1	J857-GJQ-4aR
5	X85967	转角夹通	直口	2230	1	J857-ZJT4
6	X86034	企工	直口	1782	1	J857-QG2R
7	X86030	百叶顶横1	避位	311	1	AW18R-BYD1
8	X86030	百叶顶横2	避位	1018	1	AW18R-BYD2
9	X85965	上生下梗中横	避位	311	1	AW18R-GZH1
10	X85970	上生下生中横	避位	1028	1	AW18R-SZH1
11	X86028	梗底横-空腔	避位	311	1	AW18R-GDH1
12	X86033	生底横-空腔	避位	1018	1	AW18R-SDH1
13	X86139	生反拍线-企	避位	300	1	J857-SFP2L
14	X86039	梗反拍线-企	避位	300	1	J857-GFP3R
14A	X86039	梗反拍线-企	避位	300	1	J857-GFP2L
14B	X86039	梗反拍线-企	避位	300	1	J857-GFP2R
15	X86035	横反拍线	避位	482.5	2	AW18-HFP1
16	X85966	玻璃線-企	直口	1712	4	
17	X85966	玻璃線-横	直口	273	2	
18	X85966	玻璃線-横	直口	450.5	2	
19	K00332	墊通	直口	39.5	14	
20	K00332	墊通	直口	40.5	7	
21	K00332	墊通	直口	27.5	7	
22	A628	攔河槽1	直口	202	1	J857-LH1L
23	A628	攔河槽2	直口	202	1	J857-LH2R
24						
25	X86043	百葉顶挡水铝角	直口	236	1	AW18-DSJ1
26	X86043	百葉顶挡水铝角	直口	931	1	AW18-DSJ2
27	X86042	反拍线挡水角	直口	300	4	FPX-LJ2
28	X86042	反拍线挡水角	直口	482.5	2	AW18-FPX-LJ1
窗玉						
1	X86025	窗玉企	45°	1790	1	AW18Ra-3
2	X86025	窗玉企	45°	1790	1	AW18Ra-4
3	X86025	窗玉横	45°	520.5	1	AW18Ra-1
4	X86025	窗玉横	45°	520.5	1	AW18Ra-2
5	X85966	玻璃線-企	直口	1712	1	AW18Ra-BX-R4
6	X85966	玻璃線-企	直口	1712	1	
7	X85966	玻璃線-横	直口	410.5	2	

加　工　細　則

頂底留	-__ mm
頂底留	__ mm
企料底部開避位	_____ mm
底横料防水巴鋸去	____ mm
水線孔在企料	——頂　底
	安裝扣碼
多點鎖芯型號:	
手　柄　型　號:	
限　位　撐　型　號:	
T窗最大開度:	
窗玉搭位數:	7mm

窗款	寬度 (mm)	高度 (mm)	只/幅	撐　長
SH	520.5	1790	1	16’’


大圖版次	本圖版	A	-
-	日期	12.27	-

窗　號	數量
18R-1/AW	1　幅
18R-2/AW	1　幅
	幅
	幅

圖號　18R-1/AW

EG-DWG1

美特鋁質 有限公司 MIDI Aluminium Fabricator Ltd.		工程號	J-857	拆圖	HHQ	2021.12.17
		地　盤	启德站	復核	WLQ	2021.12.17
名稱	启德站	顏　色	深灰色	批准	--	--

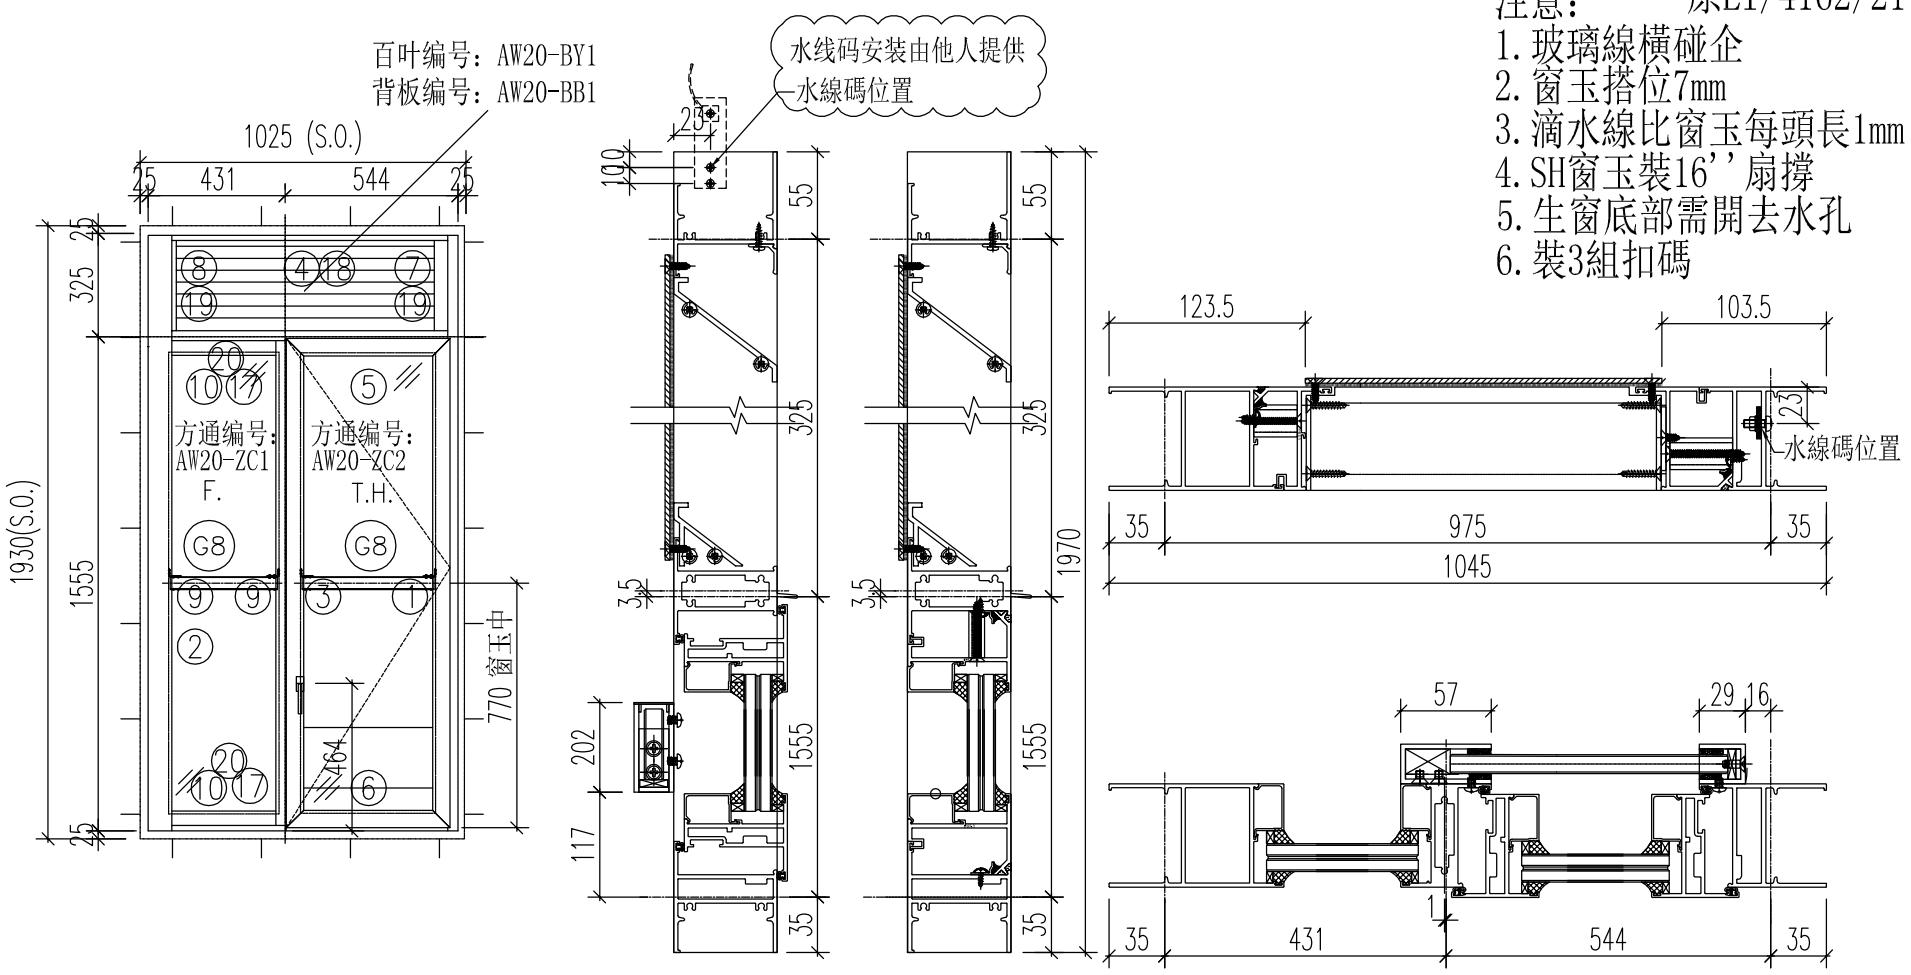

注意：　　原EI/4162/21
1. 玻璃線橫碰企
2. 窗玉搭位7mm
3. 滴水線比窗玉每頭長1mm
4. SH窗玉裝16’’扇撐
5. 生窗底部需開去水孔
6. 裝3組扣碼

序號	料號	名稱	出筒	長度	支/幅	加工說明
1	X86032	生边企-空腔	直口	1970	1	J857-KBQ-6R
2	X86023	梗边企-空腔	直口	1970	1	J857-GBQ-6L
3	X86034	企工	直口	1532	1	J857-QG5
4	X86030	百叶顶横1	避位	895	1	AW20-BYD1
5	X85970	上生下生中横	避位	905	1	AW20-SZH1
6	X86033	生底横-空腔	避位	895	1	AW20-SDH1
7	X86139	生反拍线-企	避位	300	1	J857-SFP2R
8	X86039	梗反拍线-企	避位	300	1	J857-GFP3L
9	X85966	玻璃線-企	直口	1462	2	
10	X85966	玻璃線-横	直口	327.5	2	
11	K00332	墊通	直口	39.5	7	
12	K00332	墊通	直口	27.5	7	
12	K00332	墊通	直口	29.5	2	
13	A628	攔河槽1	直口	202	1	J857-LH1R
14	A628	攔河槽2	直口	202	1	J857-LH2L
15						
17	X86035	横反拍线	避位	359.5	2	AW20-HFP1
18	X86043	百葉顶挡水铝角	直口	808	1	AW20-DSJ1
19	X86042	反拍线挡水角	直口	300	2	FPX-LJ2
20	X86042	反拍线挡水角	直口	359.5	2	AW20-FPX-LJ1
窗玉						
1	X86025	窗玉企	45°	1540	1	AW20-3
2	X86025	窗玉企	45°	1540	1	AW20-4
3	X86025	窗玉横	45°	520.5	1	AW20-1
4	X86025	窗玉横	45°	520.5	1	AW20-2
5	X85966	玻璃線-企	直口	1462	1	AW20-BX-L3
6	X85966	玻璃線-企	直口	1462	1	
7	X85966	玻璃線-横	直口	410.5	2	

加　工　細　則
頂底留-__ mm
頂底留__ mm
企料底部開避位 _____ mm
底横料防水巴鋸去____ mm
水線孔在企料 ── 頂　底
安裝扣碼
多點鎖芯型號:
手　柄　型　號:
限　位　撐　型　號:
T窗最大開度:
窗玉搭位數: 7mm

窗款	寬度(mm)	高度(mm)	只/幅	撐　長
SH	520.5	1540	1	16’’


大圖版次	本圖版	A	-
-	日期	12.27	-

窗　號	數量
20/AW	22　幅
--	--　幅
	幅
	幅

圖號	20/AW

EG-DWG1

美特鋁質 有限公司 MIDI Aluminium Fabricator Ltd.		工程號	J-857	拆圖	HHQ	2021.12.17
		地　盤	启德站	復核	WLQ	2021.12.17
名稱	启德站	顏　色	深灰色	批准	--	--

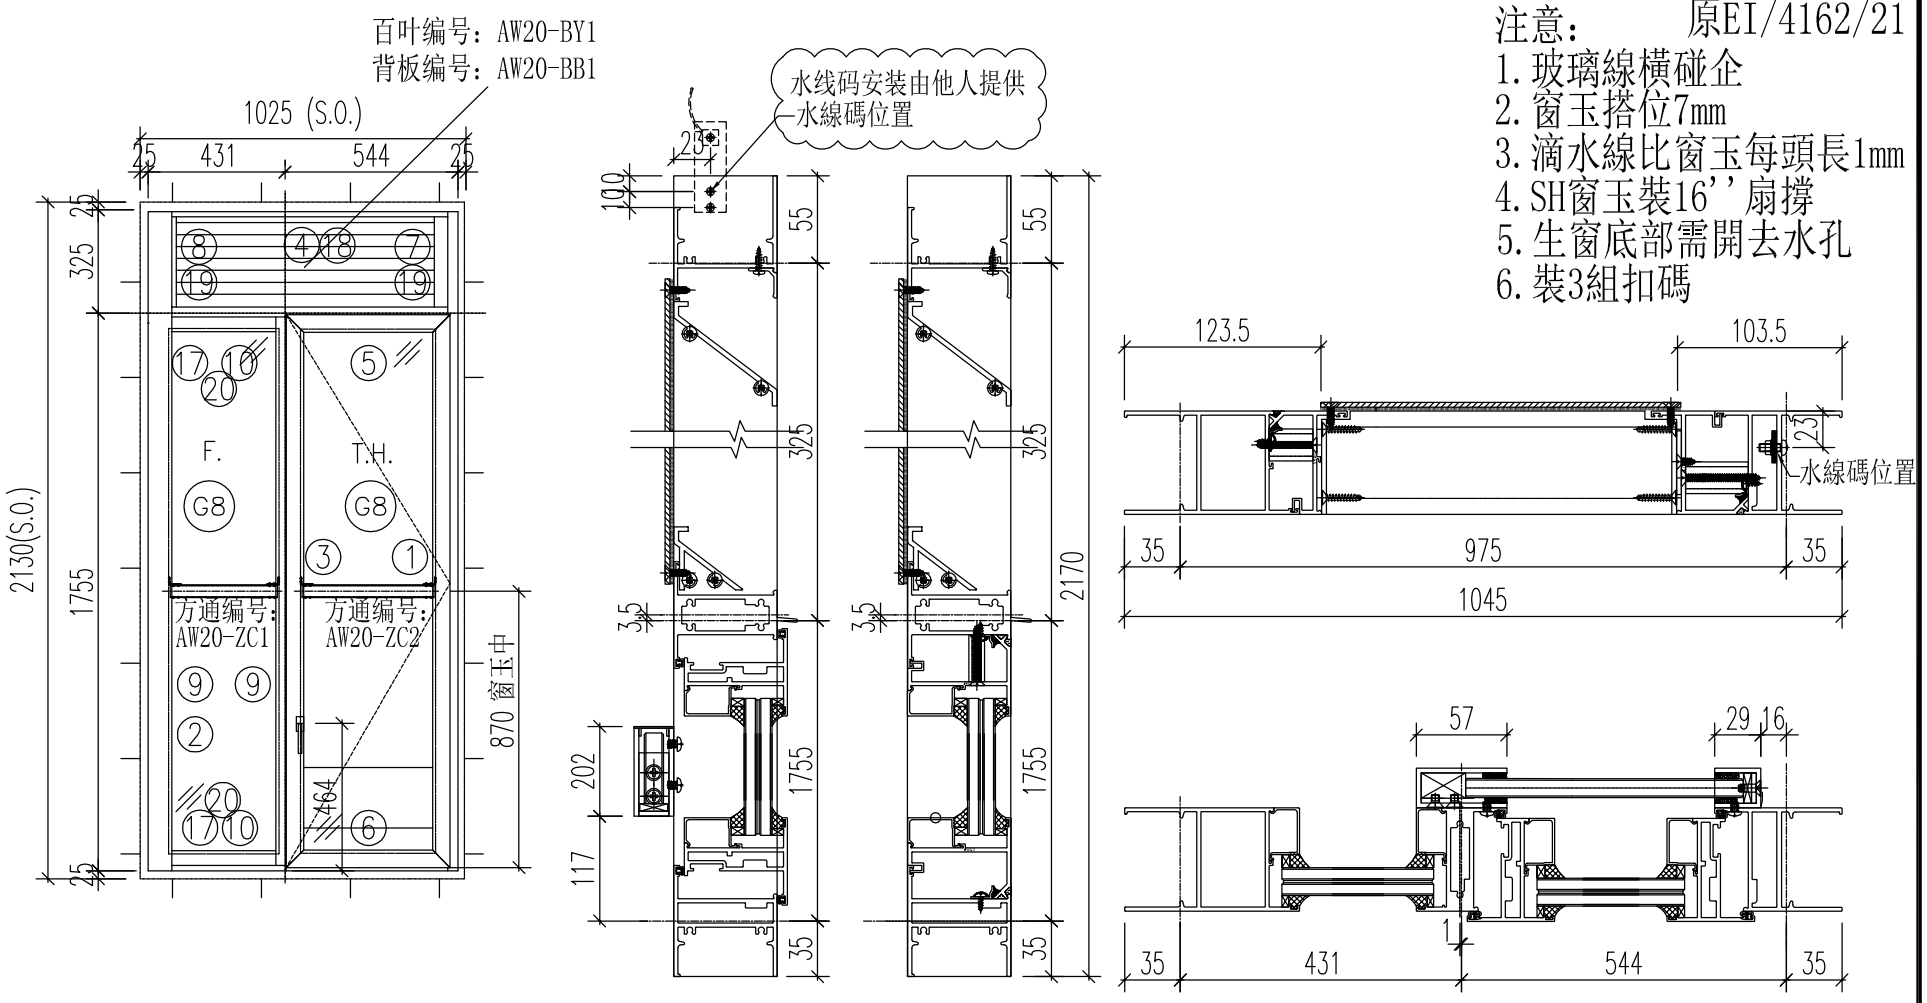

注意：　　原EI/4162/21

1. 玻璃線横碰企
2. 窗玉搭位7mm
3. 滴水線比窗玉每頭長1mm
4. SH窗玉装16’’扇撐
5. 生窗底部需開去水孔
6. 装3組扣碼

序號	料號	名稱	出筍	長度	支/幅	加工說明
1	X86032	生边企-空腔	直口	2170	1	J857-KBQ-7R
2	X86023	梗边企-空腔	直口	2170	1	J857-GBQ-7L
3	X86034	企工	直口	1732	1	J857-QG6
4	X86030	百叶顶横1	避位	895	1	AW20-BYD1
5	X85970	上生下生中横	避位	905	1	AW20-SZH1
6	X86033	生底横-空腔	避位	895	1	AW20-SDH1
7	X86139	生反拍线-企	避位	300	1	J857-SFP2R
8	X86039	梗反拍线-企	避位	300	1	J857-GFP3L
9	X85966	玻璃線-企	直口	1662	2	
10	X85966	玻璃線-横	直口	327.5	2	
11	K00332	墊通	直口	39.5	7	
12	K00332	墊通	直口	27.5	7	
12	K00332	墊通	直口	29.5	2	
13	A628	攔河槽1	直口	202	1	J857-LH1R
14	A628	攔河槽2	直口	202	1	J857-LH2L
15		水線碼		57	1	
17	X86035	横反拍线	避位	359.5	2	AW20-HFP1
18	X86043	百葉顶挡水铝角	直口	808	1	AW20-DSJ1
19	X86042	反拍线挡水角	直口	300	2	FPX-LJ2
20	X86042	反拍线挡水角	直口	359.5	2	AW20-FPX-LJ1
窗玉						
1	X86025	窗玉企	45°	1740	1	AW20a-3
2	X86025	窗玉企	45°	1740	1	AW20a-4
3	X86025	窗玉横	45°	520.5	1	AW20a-1
4	X86025	窗玉横	45°	520.5	1	AW20a-2
5	X85966	玻璃線-企	直口	1662	1	AW20a-BX-L3
6	X85966	玻璃線-企	直口	1662	1	
7	X85966	玻璃線-横	直口	410.5	2	

加　工　細　則
頂底留-__ mm
頂底留__ mm
企料底部開避位_____ mm
底横料防水巴鋸去____ mm
水線孔在企料——頂　底
安装扣碼
多點鎖芯型號:
手　柄　型　號:
限　位　撐　型　號:
T窗最大開度:
窗玉搭位數: 7mm

窗款	寬度(mm)	高度(mm)	只/幅	撐　長
SH	520.5	1740	1	16’’


大圖版次	本圖版	A	-
-	日期	12.27	-


窗　號	數量
20-1/AW	1　幅
--	--　幅
	幅
	幅


圖號	20-1/AW

EG-DWG1

美特鋁質 有限公司 MIDI Aluminium Fabricator Ltd.		工程號	J-857	拆圖	HHQ	2021.12.17
		地　盤	启德站	復核	WLQ	2021.12.17
名稱	启德站	顏　色	深灰色	批准	--	--

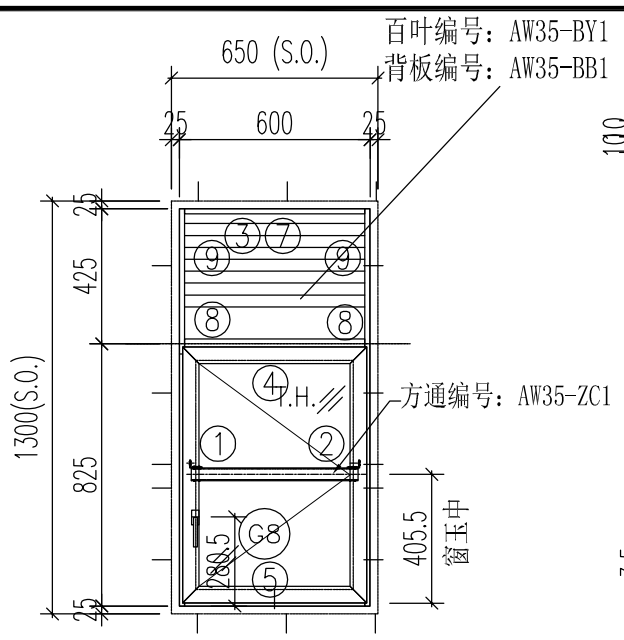

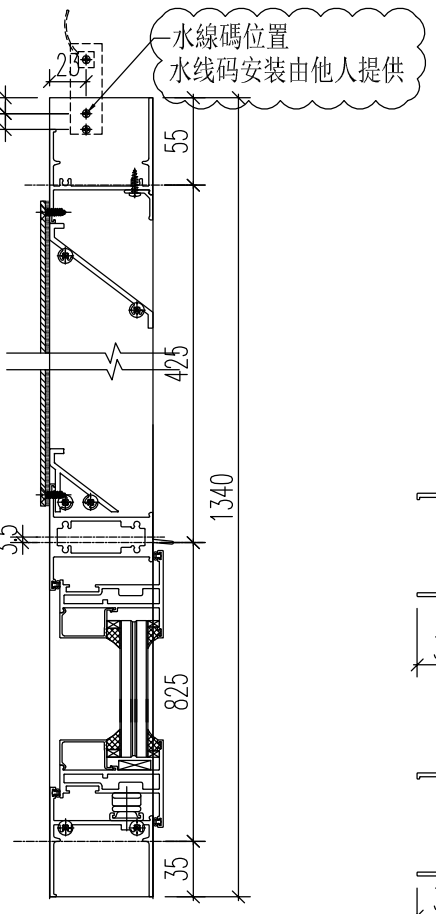

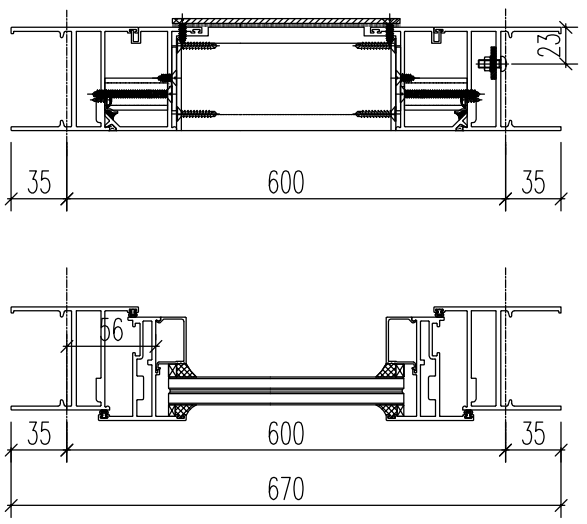

原EI/4162/21

注意：
1. 玻璃線橫碰企
2. 窗玉搭位7mm
3. 滴水線比窗玉每頭長1mm
4. SH窗玉裝16’’扇撐
5. 生窗底部需開去水孔
6. 裝2組扣碼

序號	料號	名稱	出筍	長度	支/幅	加工說明
1	X86032	生邊企-空腔	直口	1340	1	J857-KBQ-8L
2	X86032	生邊企-空腔	直口	1340	1	J857-KBQ-8R
3	X86030	百叶顶横	避位	552	1	AW35-BYD1
4	X85970	上生下生中横	避位	562	1	AW35-SZH1
5	X86026	生底横	避位	552	1	AW35-DH1
6						
7	X86043	百葉顶挡水铝角	直口	453	1	AW35-DSJ1
8	X86139	生反拍线-企	避位	400	1	J857-SFP6L
8A	X86139	生反拍线-企	避位	400	1	J857-SFP6R
9	X86042	反拍线挡水角	直口	400	2	FPX-LJ3

窗玉用料

1	X86025	窗玉企	45°	811	1	AW35-3
2	X86025	窗玉企	45°	811	1	AW35-4
3	X86025	窗玉横	45°	560	1	AW35-1
4	X86025	窗玉横	45°	560	1	AW35-2
5	X85966	玻璃線-企	直口	733	1	AW35-BX-L3
6	X85966	玻璃線-企	直口	733	1	
7	X85966	玻璃線-横	直口	450	2	

加　工　細　則
頂底留-__ mm
頂底留___ mm
企料底部開避位 _____ mm
底横料防水巴鋸去____ mm
水線孔在企料——頂　底
安裝扣碼
多點鎖芯型號:
手　柄　型　號:
限　位　撐　型　號:
T窗最大開度:
窗玉搭位數: 7mm

窗款	寬度(mm)	高度(mm)	只/幅	撐　長
SH	560	811	1	16’’


大圖版次	本圖版	A	-
-	日期	12.27	-


窗　號	數量
35/AW	77　幅
-	-　幅
	幅
	幅

圖號	35/AW

EG-DWG1


美特鋁質 有限公司 MIDI Aluminium Fabricator Ltd.		工程號	J-857	拆圖	HHQ	2021.12.17
		地　盤	启德站	復核	WLQ	2021.12.17
名稱	启德站	顏　色	深灰色	批准	--	--

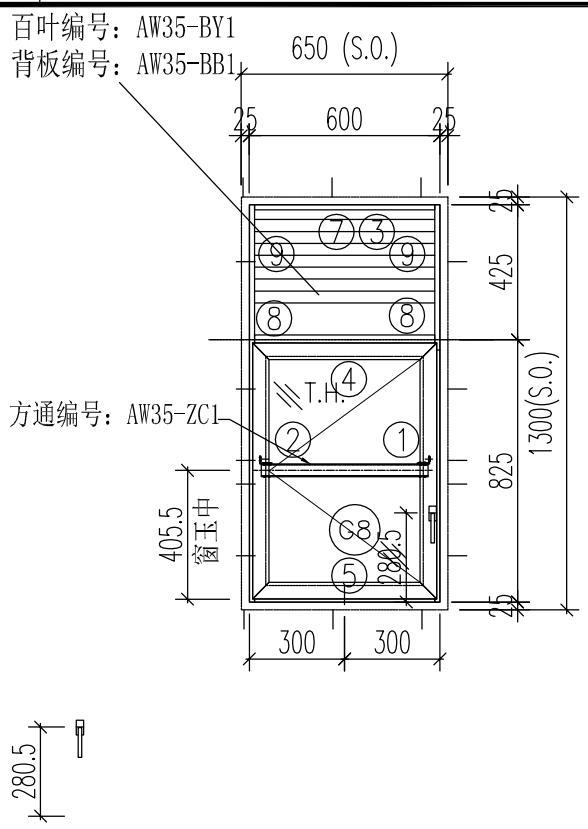


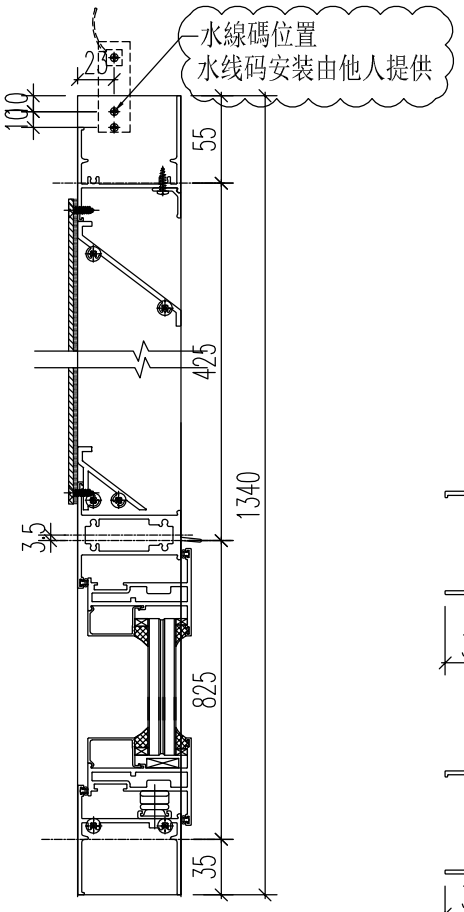

原EI/4162/21

注意：
1. 玻璃線横碰企
2. 窗玉搭位7mm
3. 滴水線比窗玉每頭長1mm
4. SH窗玉裝16’’扇撐
5. 生窗底部需開去水孔
6. 裝2組扣碼

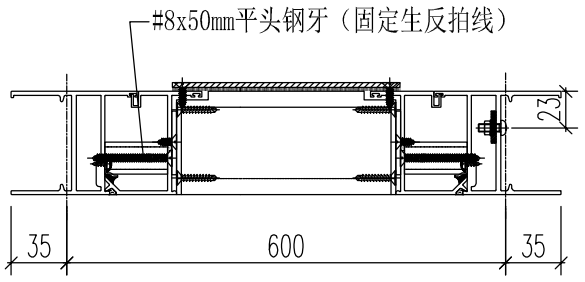

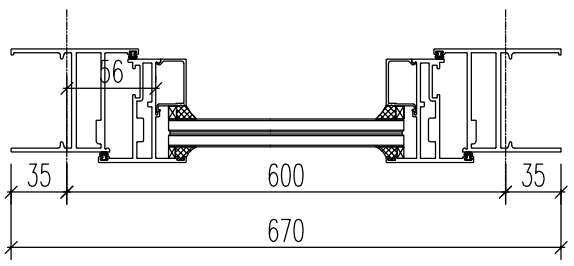

序號	料號	名稱	出筍	長度	支/幅	加工說明
1	X86032	生邊企-空腔	直口	1340	1	J857-KBQ-9L
2	X86032	生邊企-空腔	直口	1340	1	J857-KBQ-9R
3	X86030	百叶顶横	避位	552	1	AW35R-BYD1
4	X85970	上生下生中横	避位	562	1	AW35R-SZH1
5	X86026	生底横	避位	552	1	AW35R-DH1
6						
7	X86043	百葉顶挡水铝角	直口	453	1	AW35-DSJ1
8	X86139	生反拍线-企	避位	400	1	J857-SFP6L
8A	X86139	生反拍线-企	避位	400	1	J857-SFP6R
9	X86042	反拍线挡水角	直口	400	2	FPX-LJ3

窗玉用料

1	X86025	窗玉企	45°	811	1	AW35b-3
2	X86025	窗玉企	45°	811	1	AW35b-4
3	X86025	窗玉横	45°	560	1	AW35b-1
4	X86025	窗玉横	45°	560	1	AW35b-2
5	X85966	玻璃線-企	直口	733	1	AW35b-BX-R4
6	X85966	玻璃線-企	直口	733	1	
7	X85966	玻璃線-横	直口	450	2	

加　工　細　則
頂底留-__ mm
頂底留__ mm
企料底部開避位_____ mm
底横料防水巴鋸去____ mm
水線孔在企料——頂　底
安裝扣碼
多點鎖芯型號:
手　柄　型　號:
限　位　撐　型　號:
T窗最大開度:
窗玉搭位數: 7mm

窗款	寬度(mm)	高度(mm)	只/幅	撐　長
SH	560	811	1	16’’


大圖版次	本圖版	A	-
-	日期	12.27	-


窗　號	數量
-	- 幅
35b/AW	77 幅
	幅
	幅


圖號	35b/AW

EG-DWG1

美特鋁質 有限公司 MIDI Aluminium Fabricator Ltd.		工程號	J-857	拆圖	HHQ	2021.12.17
		地　盤	启德站	復核	WLQ	2021.12.17
名稱	启德站	顏　色	深灰色	批准	--	--

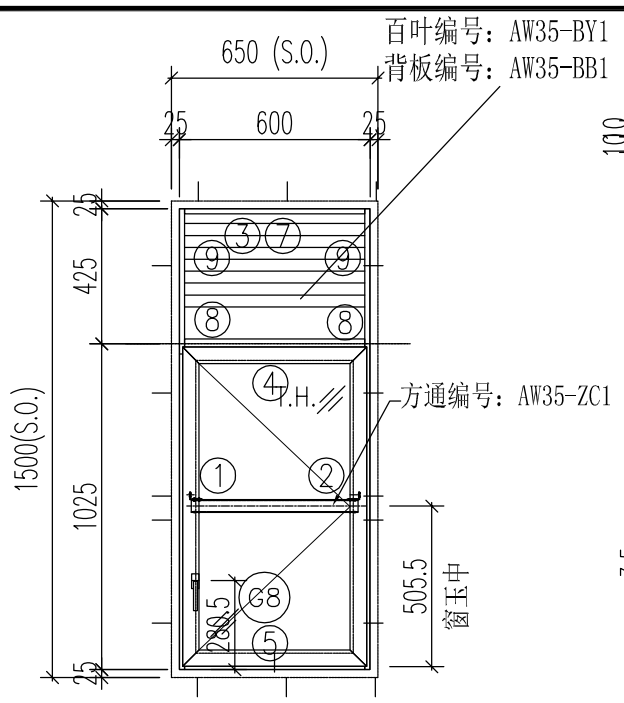

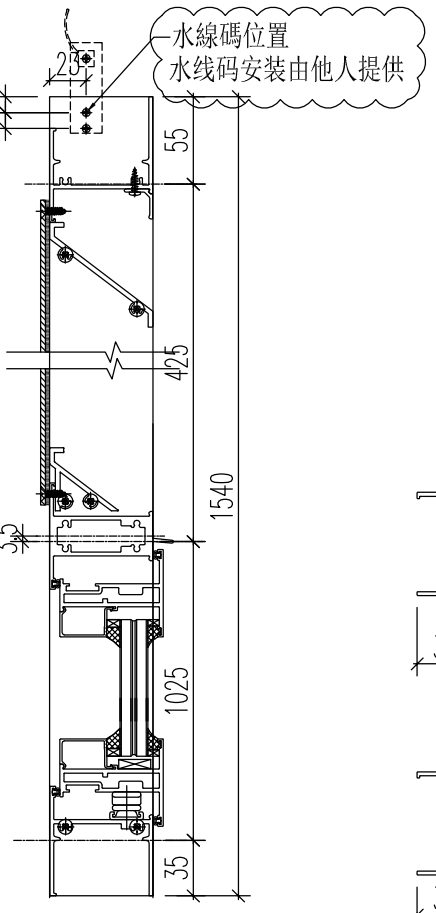

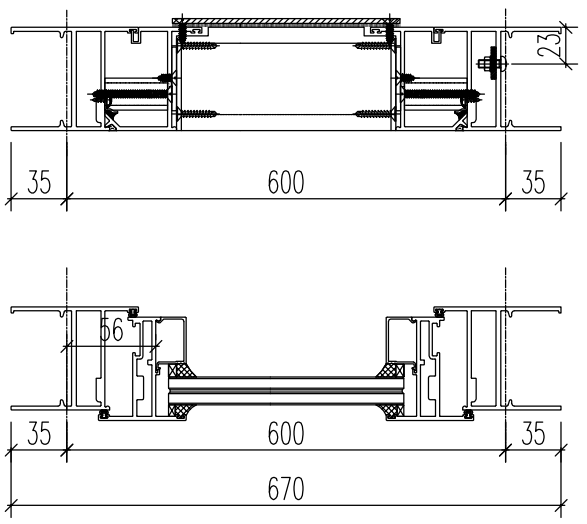

原EI/4162/21

注意：
1. 玻璃線橫碰企
2. 窗玉搭位7mm
3. 滴水線比窗玉每頭長1mm
4. SH窗玉裝16''扇撐
5. 生窗底部需開去水孔
6. 裝2組扣碼

序號	料號	名稱	出筍	長度	支/幅	加工說明
1	X86032	生邊企-空腔	直口	1540	1	J857-KBQ-10L
2	X86032	生邊企-空腔	直口	1540	1	J857-KBQ-10R
3	X86030	百叶顶横	避位	552	1	AW35-BYD1
4	X85970	上生下生中横	避位	562	1	AW35-SZH1
5	X86026	生底横	避位	552	1	AW35-DH1
6						
7	X86043	百葉顶挡水铝角	直口	453	1	AW35-DSJ1
8	X86139	生反拍线-企	避位	400	1	J857-SFP6L
8A	X86139	生反拍线-企	避位	400	1	J857-SFP6R
9	X86042	反拍线挡水角	直口	400	2	FPX-LJ3

窗玉用料

1	X86025	窗玉企	45°	1011	1	AW35a-3
2	X86025	窗玉企	45°	1011	1	AW35a-4
3	X86025	窗玉横	45°	560	1	AW35a-1
4	X86025	窗玉横	45°	560	1	AW35a-2
5	X85966	玻璃線-企	直口	933	1	AW35a-BX-L3
6	X85966	玻璃線-企	直口	933	1	
7	X85966	玻璃線-横	直口	450	2	

加　工　細　則
頂底留-__ mm
頂底留___ mm
企料底部開避位 _____ mm
底横料防水巴鋸去____ mm
水線孔在企料——頂　底
安裝扣碼
多點鎖芯型號:
手　柄　型　號:
限　位　撐　型　號:
T窗最大開度:
窗玉搭位數: 7mm

窗款	寬度(mm)	高度(mm)	只/幅	撐　長
SH	560	1011	1	16''


大圖版次	本圖版	A	-
-	日期	12.27	-


窗　號	數量
35a/AW	3　幅
-	-　幅
	幅
	幅


圖號	35a/AW

EG-DWG1

美特鋁質 有限公司 MIDI Aluminium Fabricator Ltd.		工程號	J-857	拆圖	HHQ	2021.12.17
		地　盤	启德站	復核	WLQ	2021.12.17
名稱	启德站	顏　色	深灰色	批准	--	--

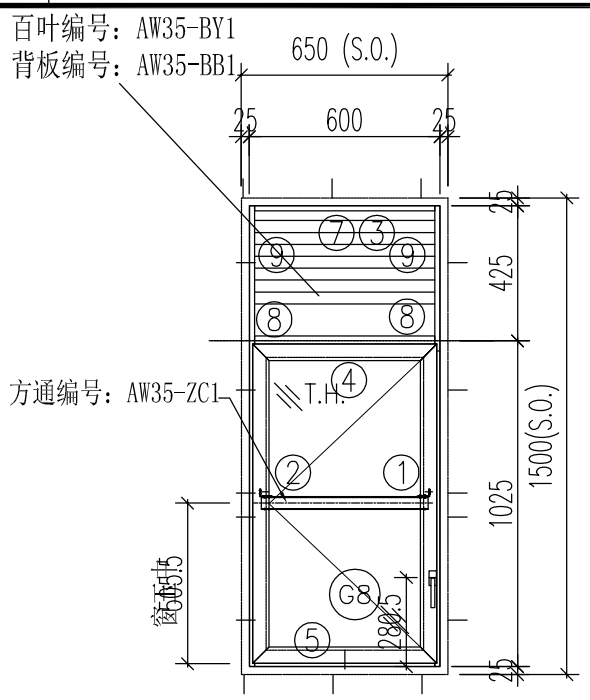

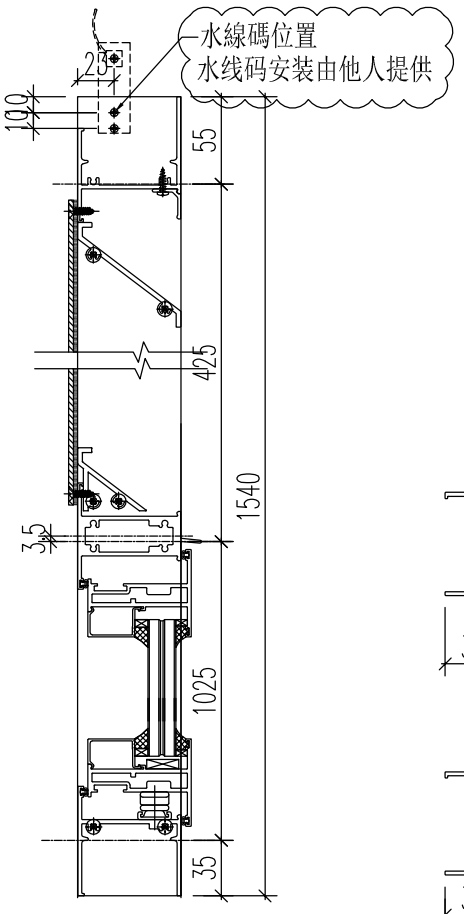

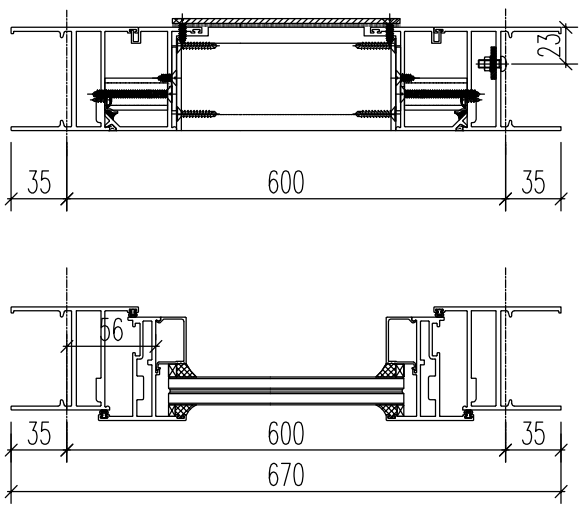

原EI/4162/21

注意：
1. 玻璃線橫碰企
2. 窗玉搭位7mm
3. 滴水線比窗玉每頭長1mm
4. SH窗玉裝16’’扇撐
5. 生窗底部需開去水孔
6. 裝2組扣碼

序號	料號	名稱	出筒	長度	支/幅	加工說明
1	X86032	生邊企-空腔	直口	1540	1	J857-KBQ-11L
2	X86032	生邊企-空腔	直口	1540	1	J857-KBQ-11R
3	X86030	百叶顶横	避位	552	1	AW35R-BYD1
4	X85970	上生下生中横	避位	562	1	AW35R-SZH1
5	X86026	生底横	避位	552	1	AW35R-DH1
6						
7	X86043	百葉顶挡水铝角	直口	453	1	AW35-DSJ1
8	X86139	生反拍线-企	避位	400	1	J857-SFP6L
8A	X86139	生反拍线-企	避位	400	1	J857-SFP6R
9	X86042	反拍线挡水角	直口	400	2	FPX-LJ3

窗玉用料

1	X86025	窗玉企	45°	1011	1	AW35ba-3
2	X86025	窗玉企	45°	1011	1	AW35ba-4
3	X86025	窗玉横	45°	560	1	AW35ba-1
4	X86025	窗玉横	45°	560	1	AW35ba-2
5	X85966	玻璃線-企	直口	933	1	AW35ba-BX-R4
6	X85966	玻璃線-企	直口	933	1	
7	X85966	玻璃線-横	直口	450	2	

加　工　細　則
頂底留-__ mm
頂底留___ mm
企料底部開避位 _____ mm
底横料防水巴鋸去____ mm
水線孔在企料——頂　底
安裝扣碼
多點鎖芯型號:
手　柄　型　號:
限　位　撐　型　號:
T窗最大開度:
窗玉搭位數: 7mm


窗款	寬度(mm)	高度(mm)	只/幅	撐　長
SH	560	1011	1	16’’


大圖版次	本圖版	A	-
-	日期	12.27	-

窗　號	數量
35ba/AW	3　幅
-	-　幅
	幅
	幅


圖號	35ba/AW


SH窗玉料16’’扇撐孔位放樣

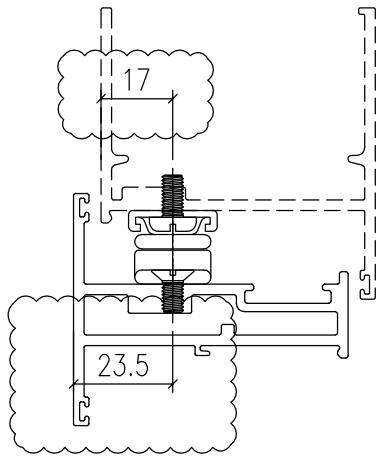

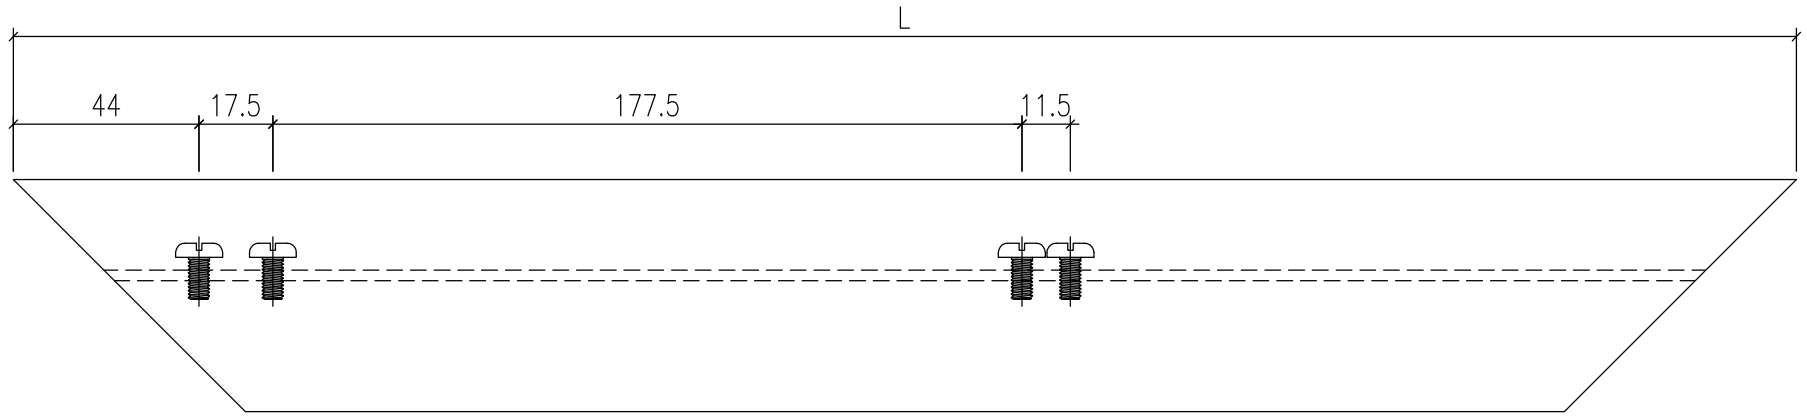

TH窗玉料20’’扇撐孔位放樣

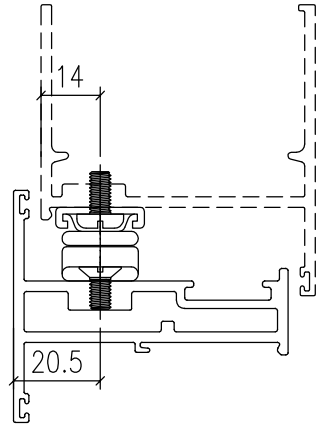

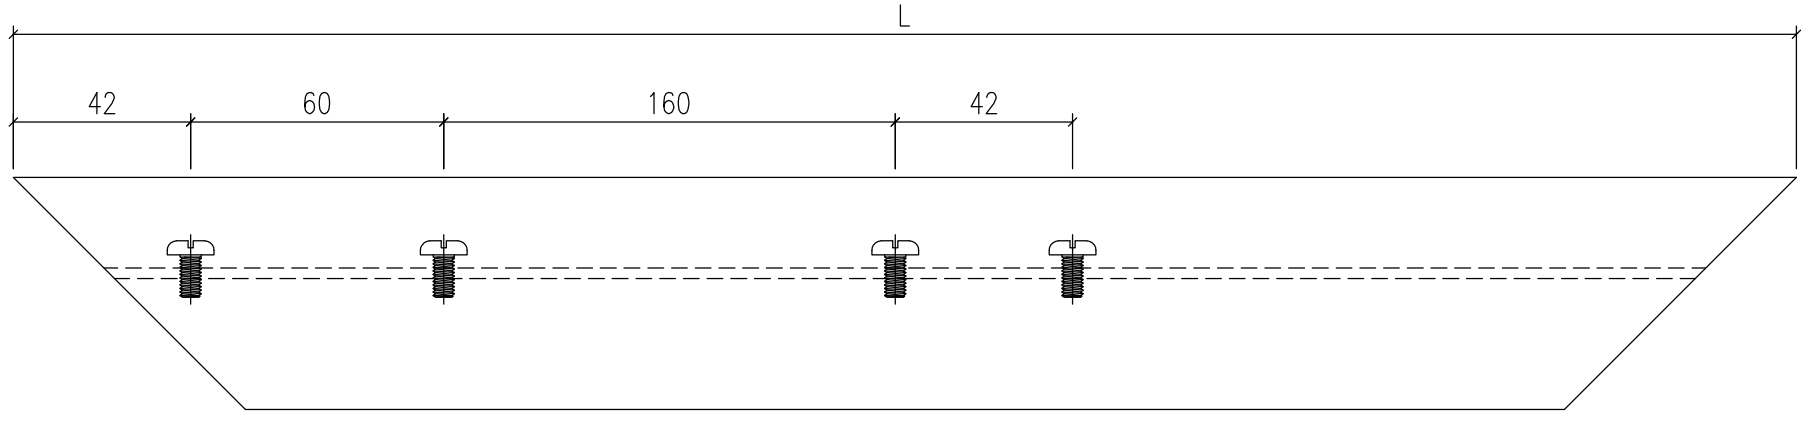

物料號			
	圖號	J857-SC-FY	
2021.12.17	數量		
2021.12.17	位置		

類別	
制圖	HHQ
復核	WLQ
批准	

美特鋁質 有限公司
MIDI Aluminium Fabricator Ltd.

修改	-	-			
日期	-	-			

工程號	J-857	地盤	啟德站	採用	附件
名稱	窗玉料扇撐孔位放樣				
材料	X86025			地盤	
顏色	深灰色			工廠	

EG-DWG1


EG-DWG1


美特鋁質 有限公司 MIDI Aluminium Fabricator Ltd.				
修改	A	-		
日期	12.27	-		

類別		物料號		
制圖	HHQ	2021.11.15	圖號	AW11-FY1
復核	WLQ	2021.11.15	數量	
批准			位置	

原EI/4162/21

使用窗號	數量
11/AW	174

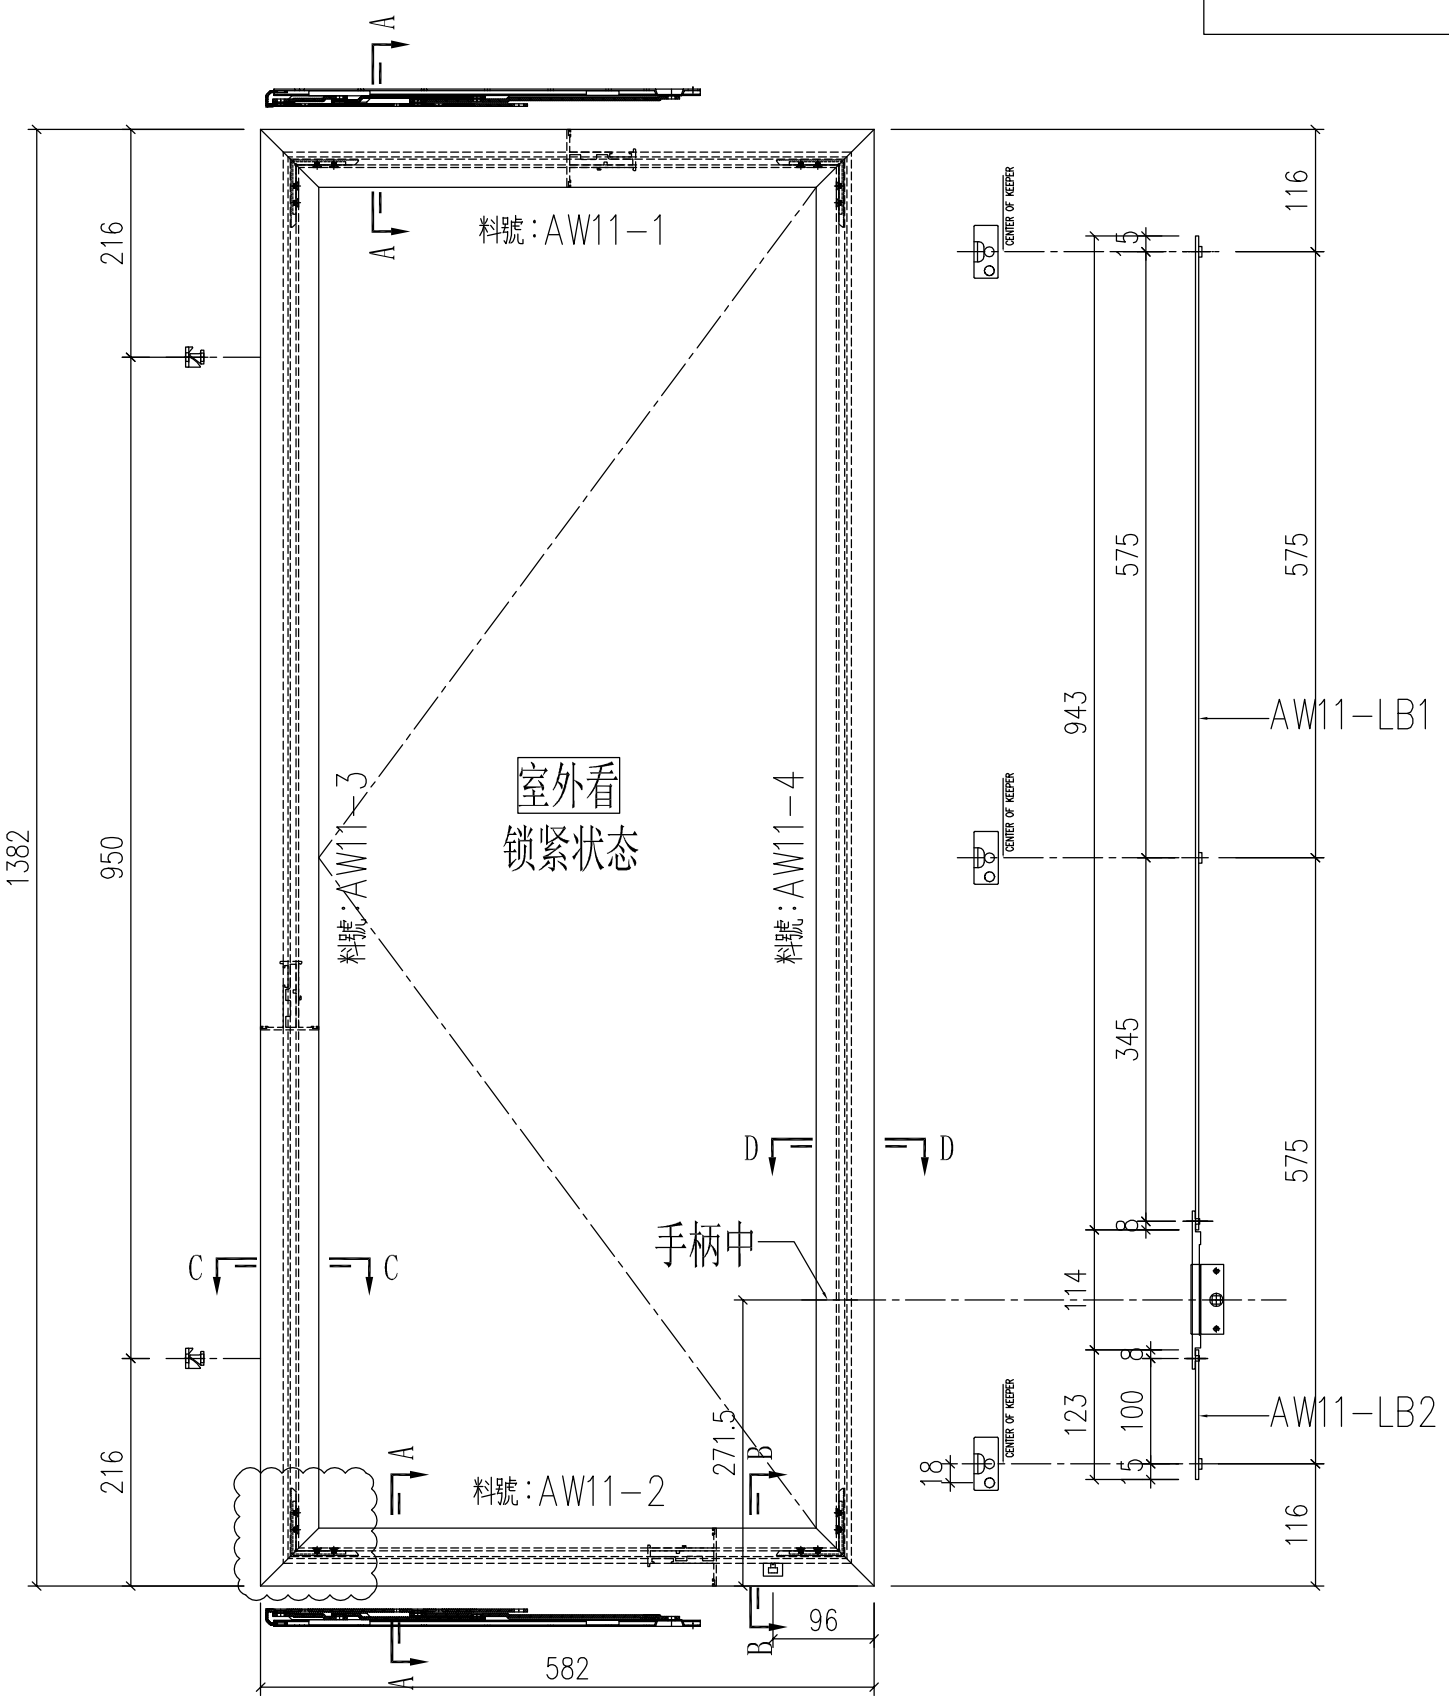

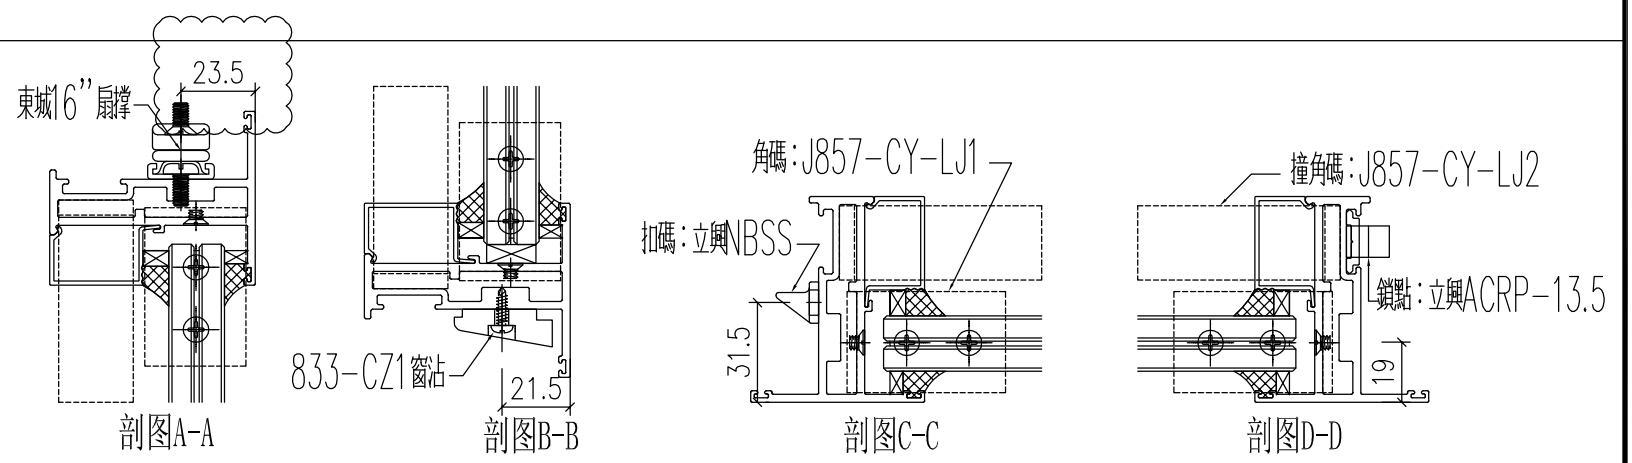

工程號	J-857	地盤	啟德站		
名　稱	多点锁放样图		採　用		附件
材　料	H122785		地盤		
顏　色	深灰色		工廠		


EG-DWG1

美特鋁質 有限公司 MIDI Aluminium Fabricator Ltd.				
修改	A	-		
日期	12.27	-		

類別		物料號		
制圖	HHQ	2021.11.15	圖號	AW11R-FY1
復核	WLQ	2021.11.15	數量	
批准			位置	

原EI/4162/21

使用窗號	數量
11R/AW	74

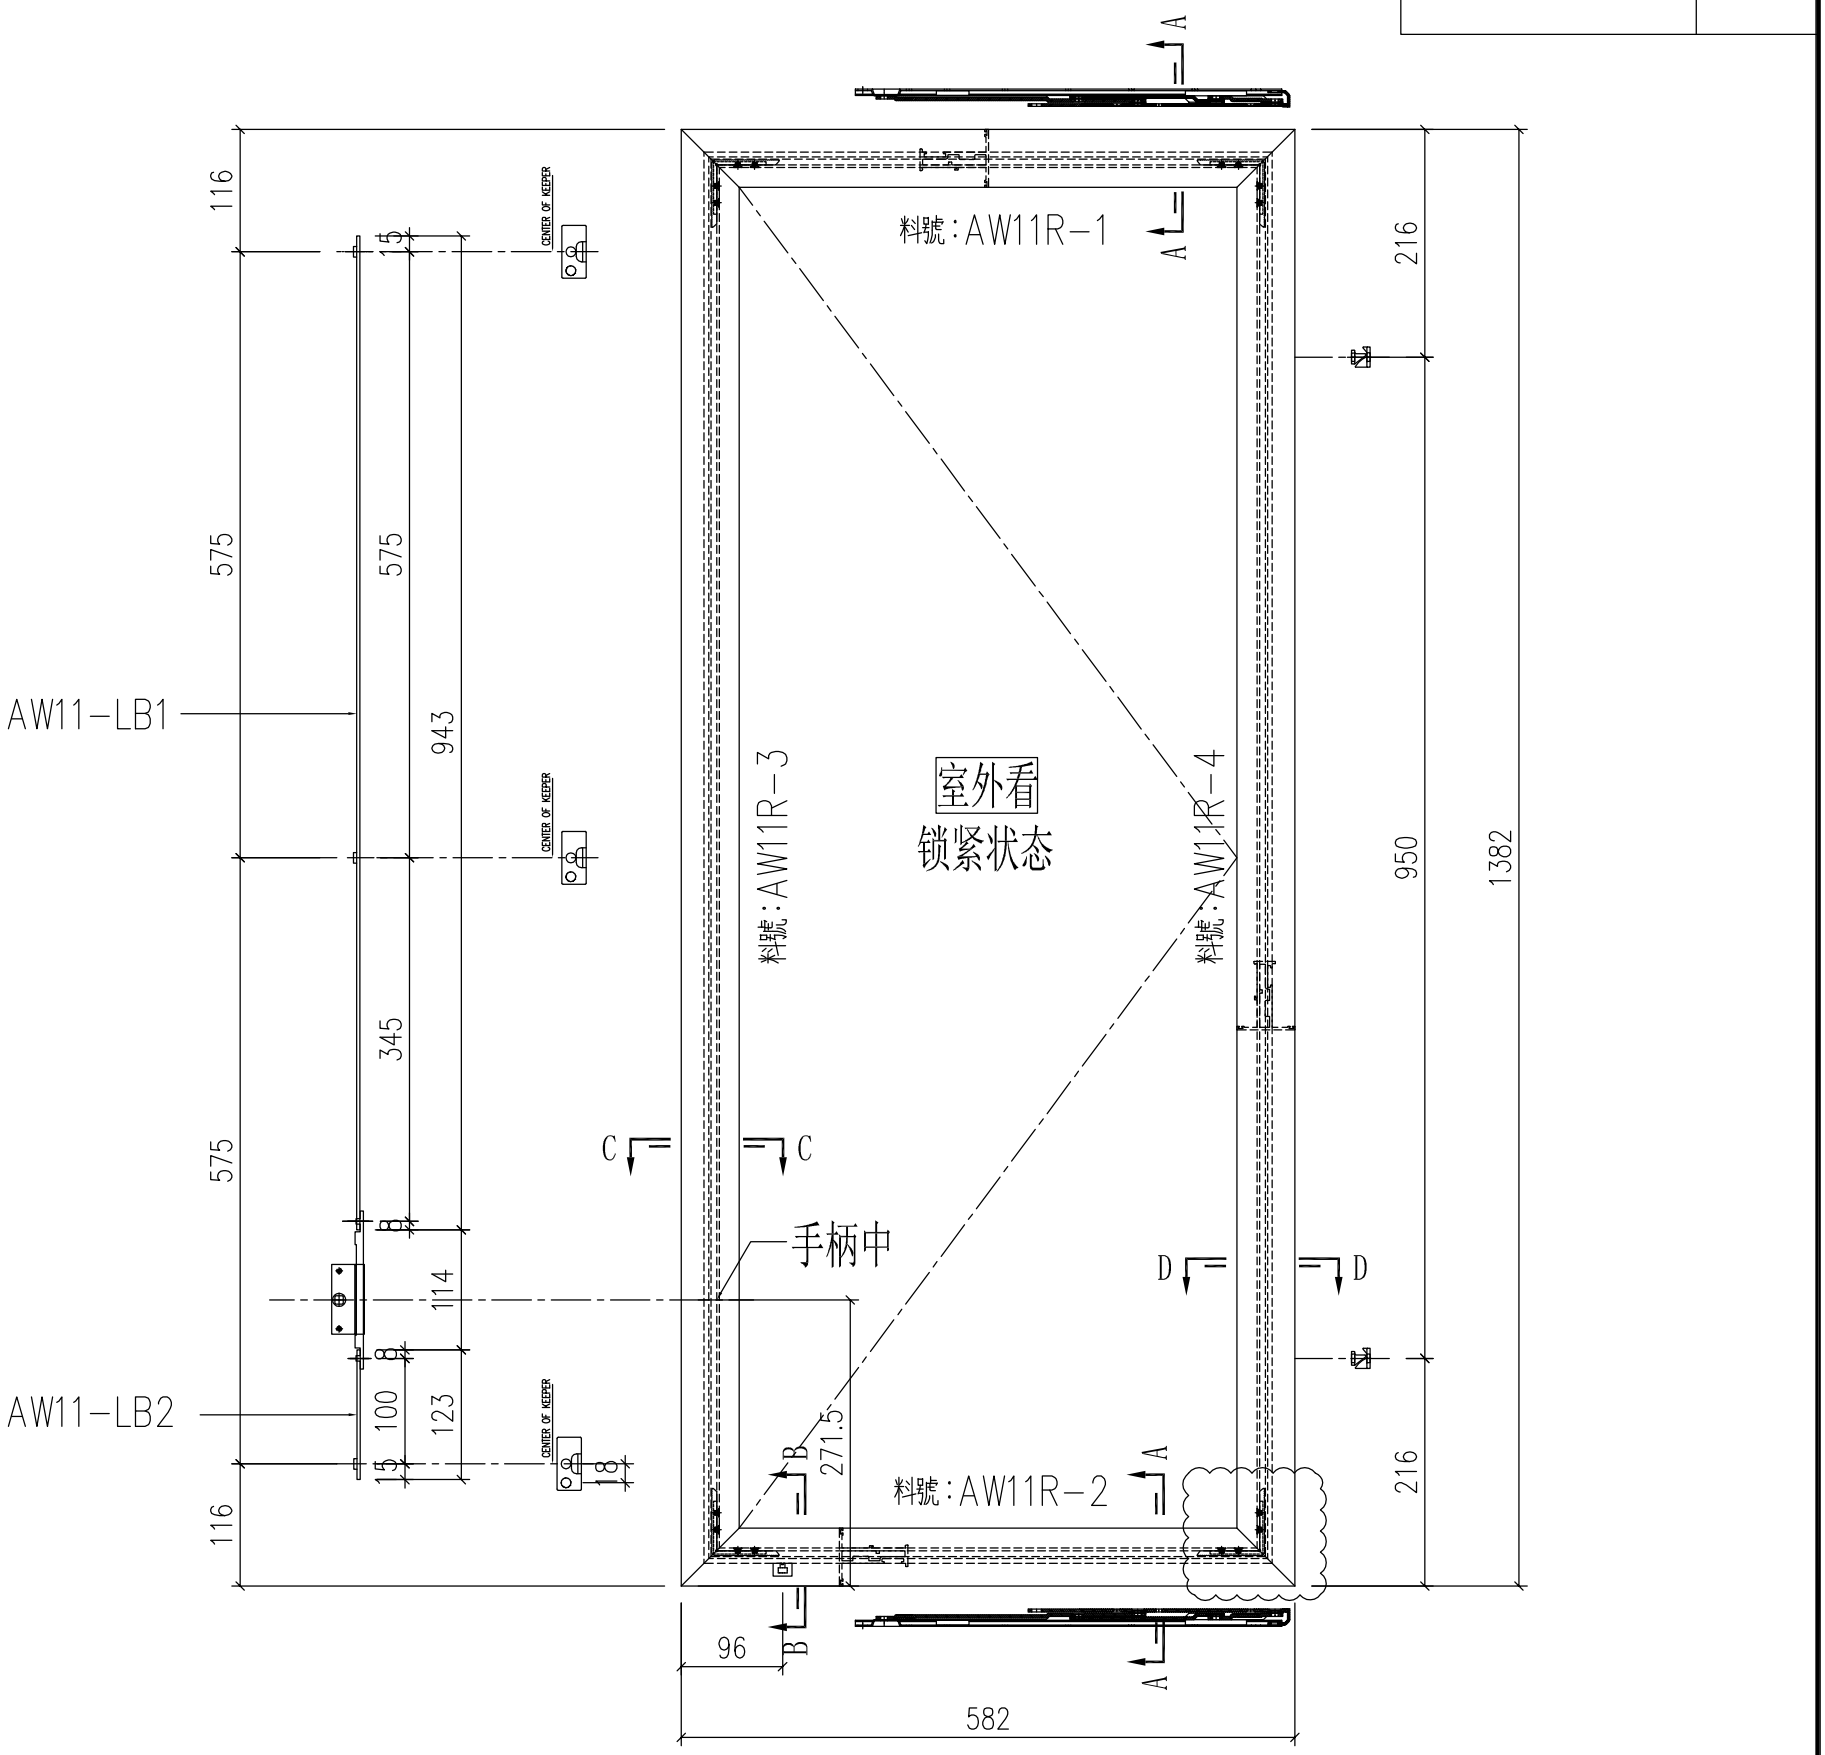

工程號	J-857	地盤	啟德站		
名　稱	多点锁放样图			採　用	
材　料	H122785			地盤	
顏　色	深灰色			工廠	

附件


EG-DWG1


美特鋁質 有限公司 MIDI Aluminium Fabricator Ltd.				
修改	A	-		
日期	12.27	-		

類別		物料號		
制圖	HHQ	2021.11.15	圖號	AW11X-FY1
復核	WLQ	2021.11.15	數量	
批准			位置	

原EI/4162/21

使用窗號	數量
11X/AW	48

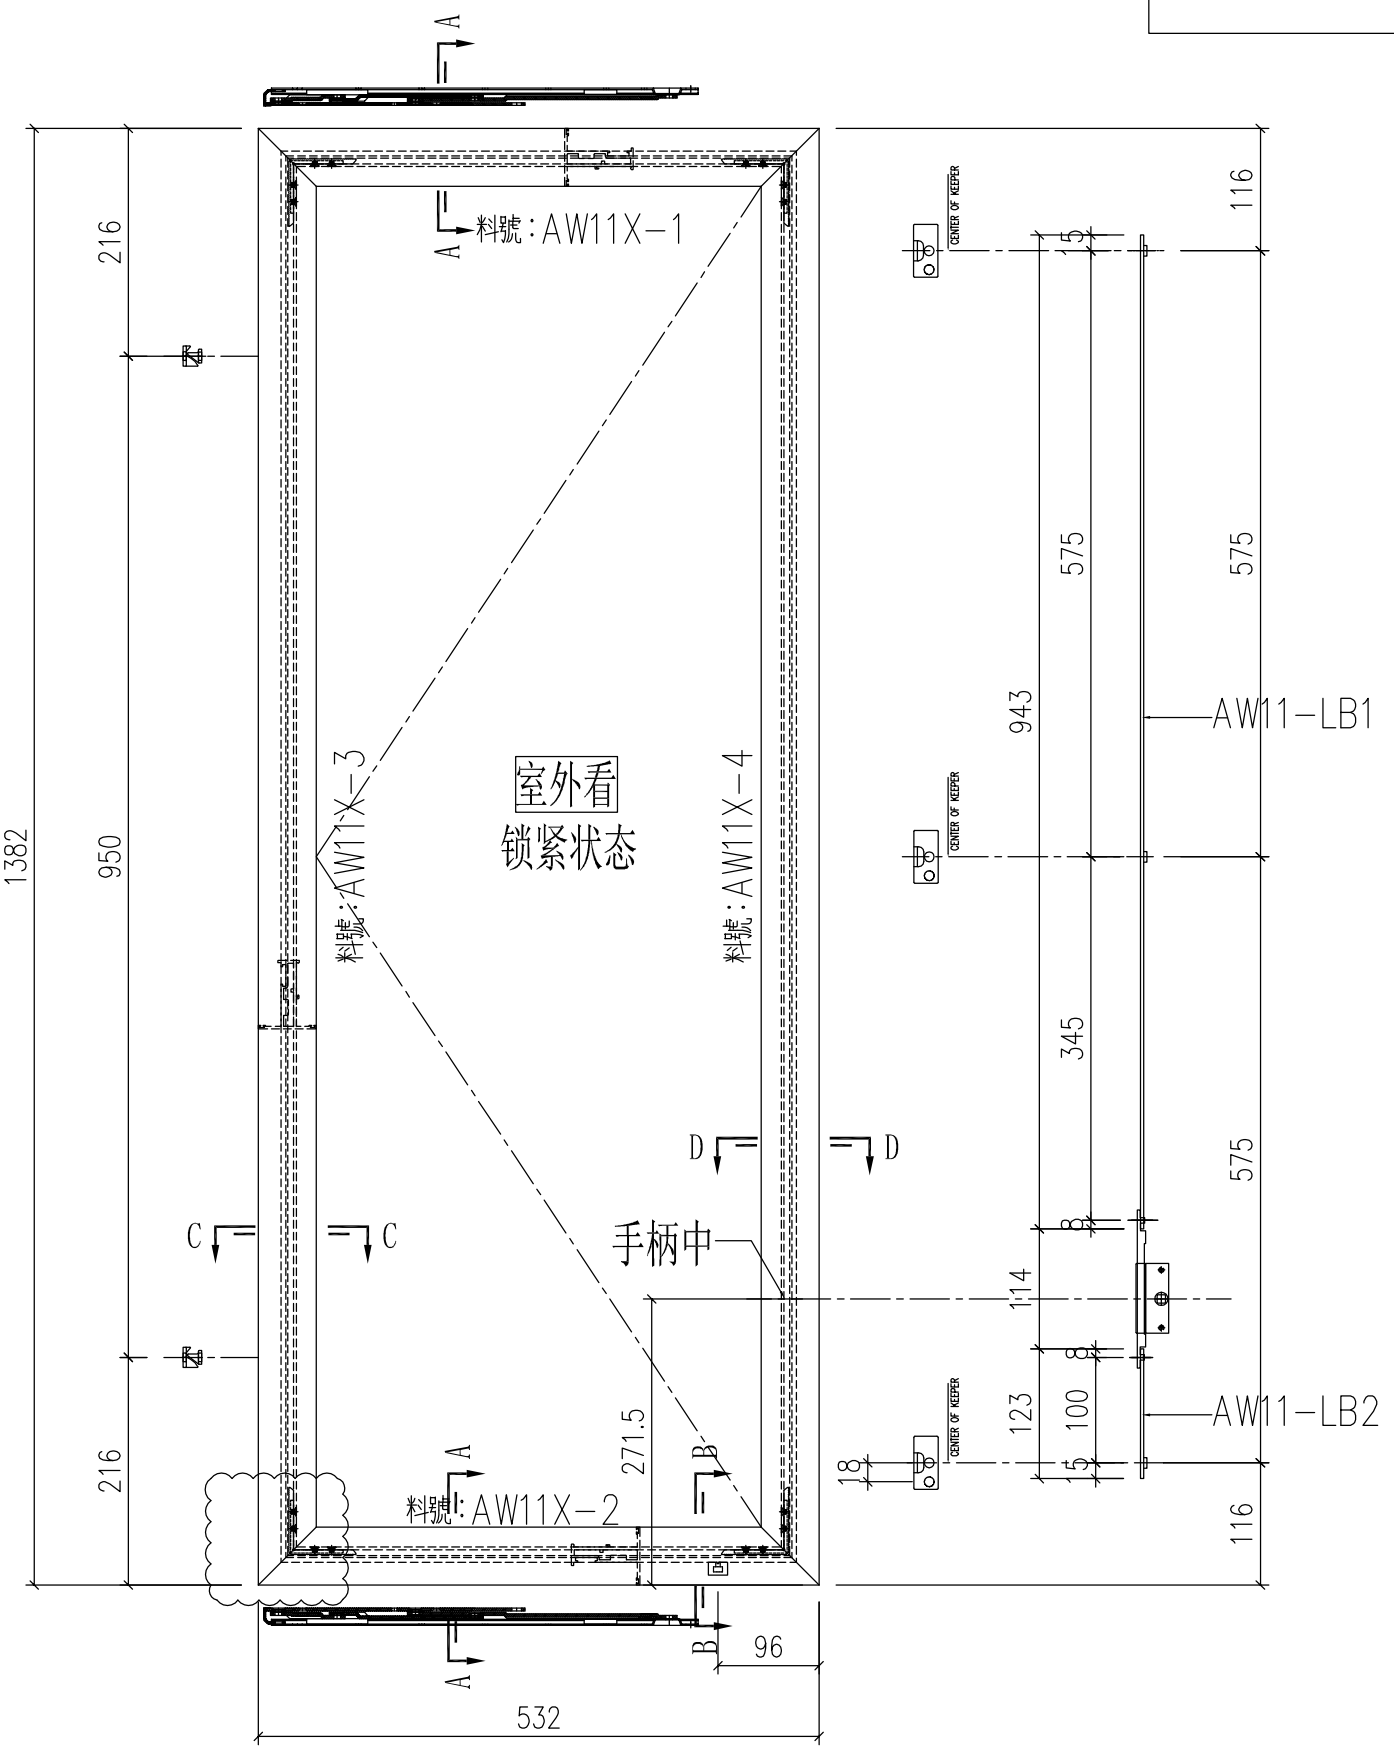

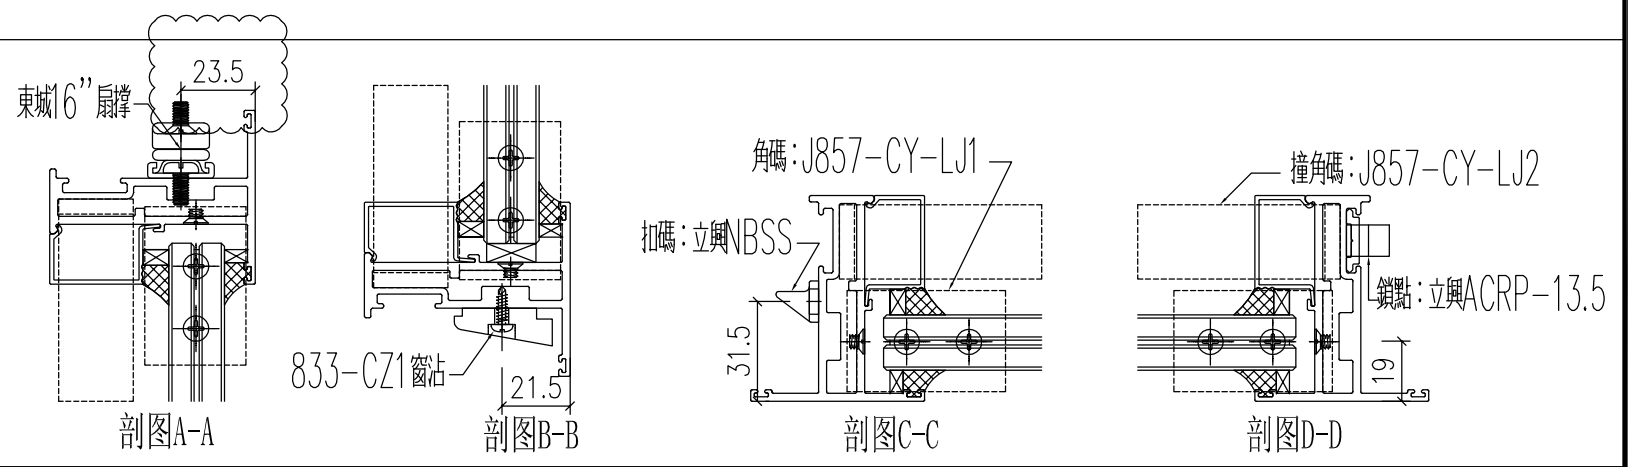

工程號	J-857	地盤	啟德站		
名　稱	多点锁放样图			採　用	
材　料	H122785			地盤	
顏　色	深灰色			工廠	

附件


EG-DWG1


美特鋁質 有限公司 MIDI Aluminium Fabricator Ltd.				
修改	A	-		
日期	12.27	-		

類別		物料號		
制圖	HHQ	2021.11.15	圖號	AW11-1-FY1
復核	WLQ	2021.11.15	數量	
批准			位置	

原EI/4162/21

使用窗號	數量
11-1/AW	7
11-2/AW	7

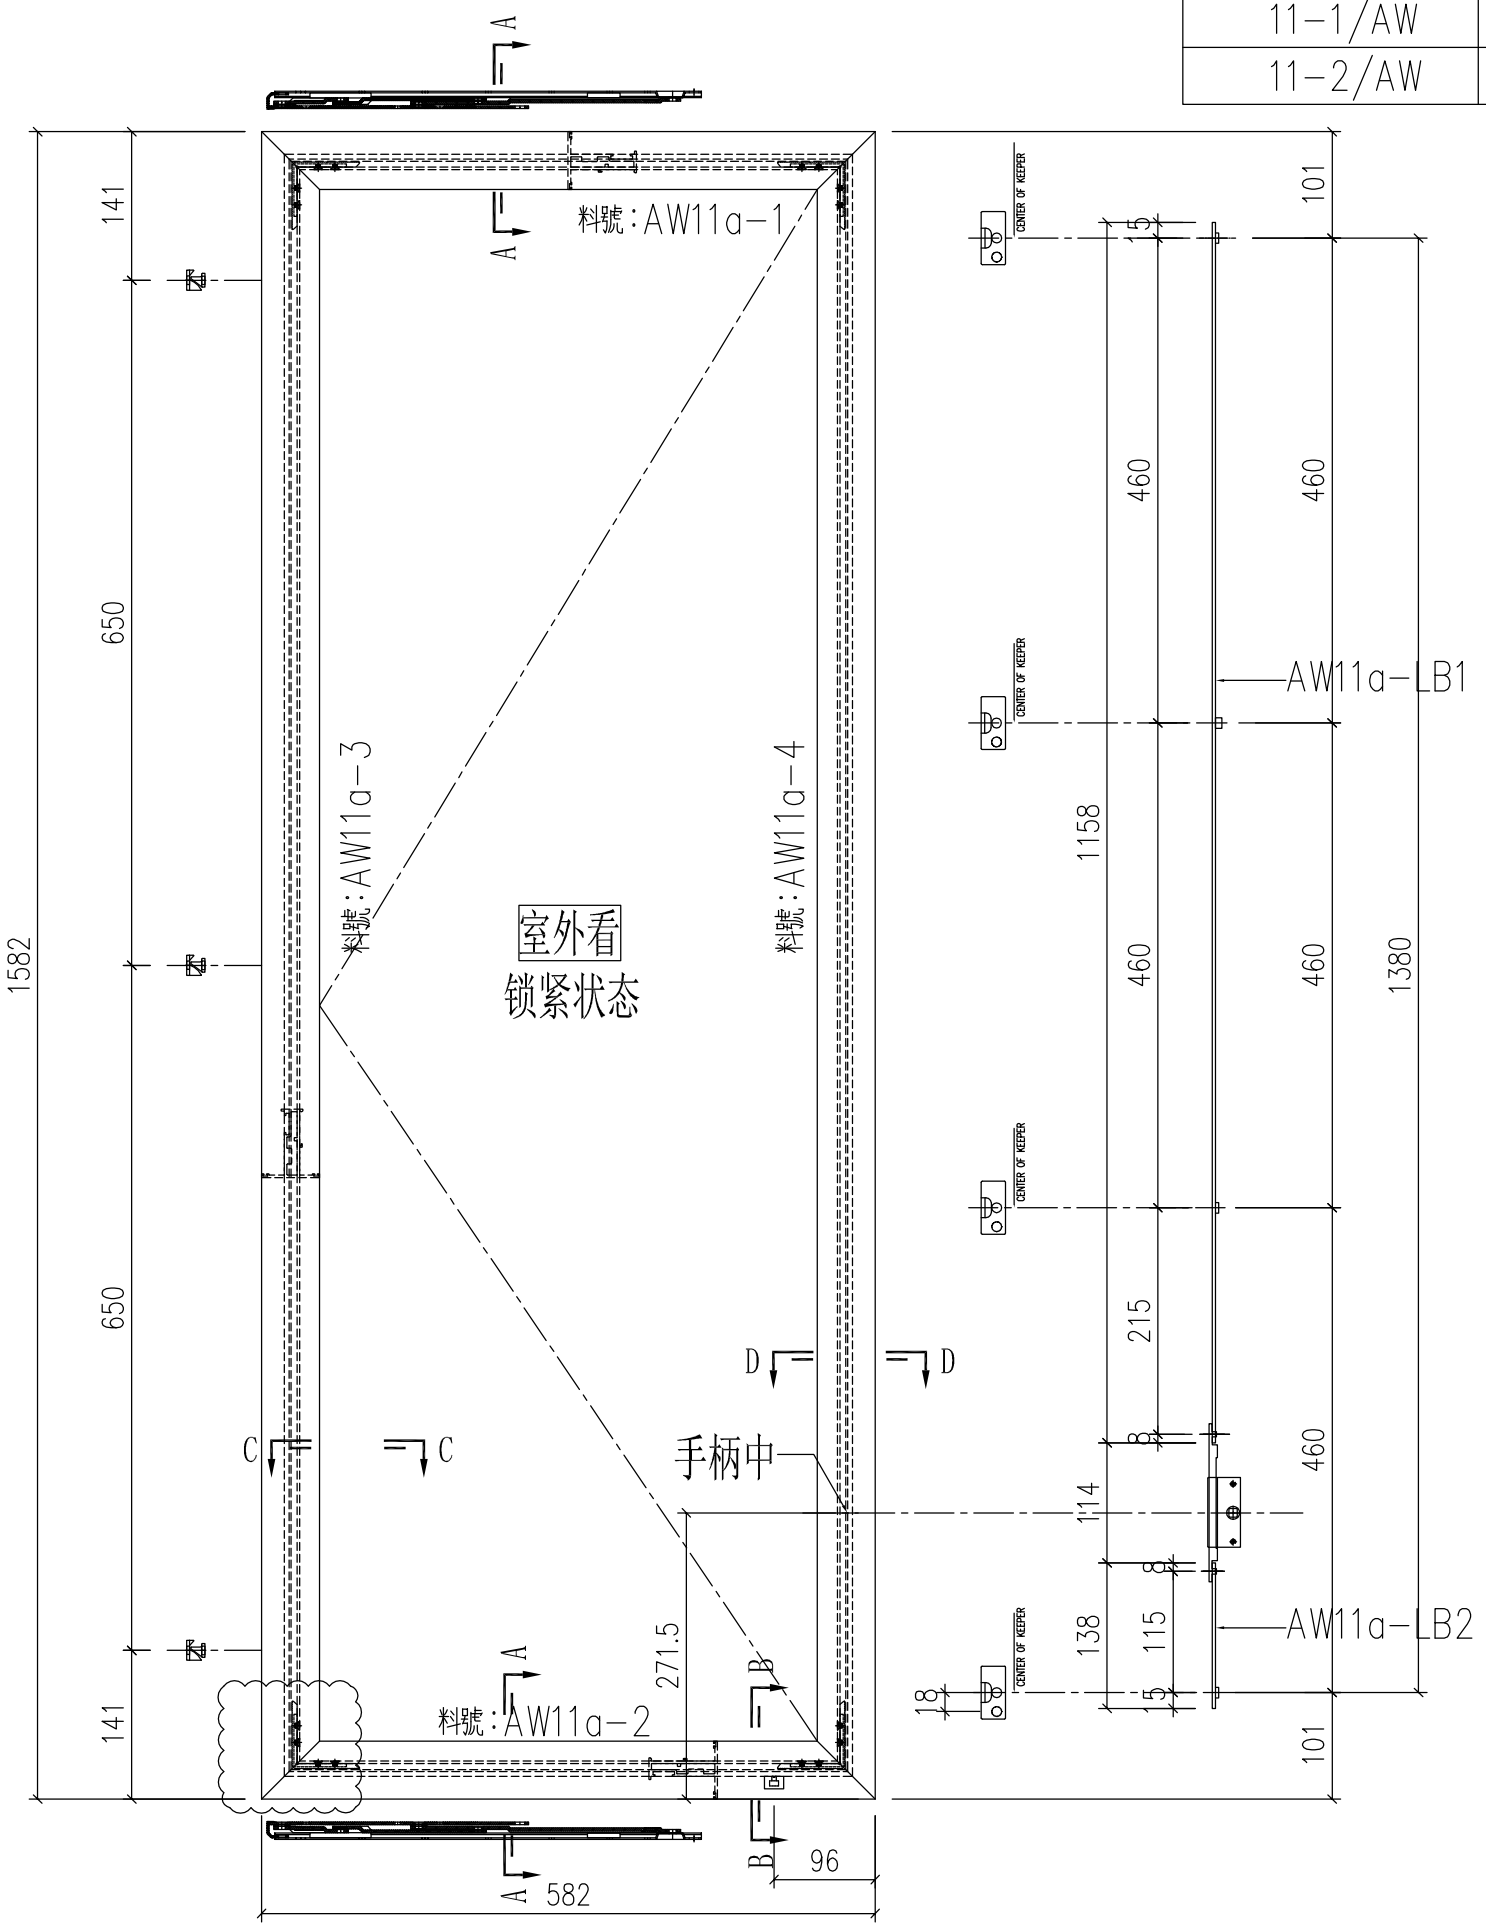

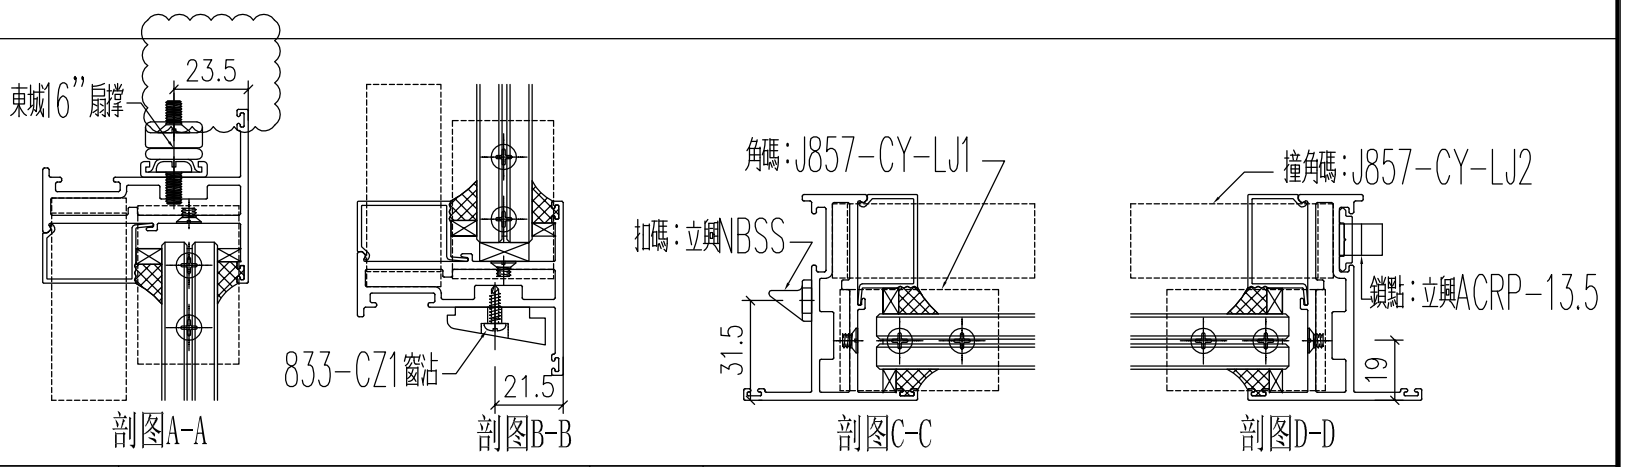

工程號	J-857	地盤	啟德站		
名　稱	多点锁放样图		採　用		附件
材　料	H122785		地盤		
顏　色	深灰色		工廠		

EG-DWG1


美特鋁質 有限公司
MIDI Aluminium Fabricator Ltd.


修改	A	-		
日期	12.27	-		

類別		物料號		
制圖	HHQ	2021.11.15	圖號	AW11R-1-FY1
復核	WLQ	2021.11.15	數量	
批准			位置	

原EI/4162/21

使用窗號	數量
11R-1/AW	3
11R-2/AW	3

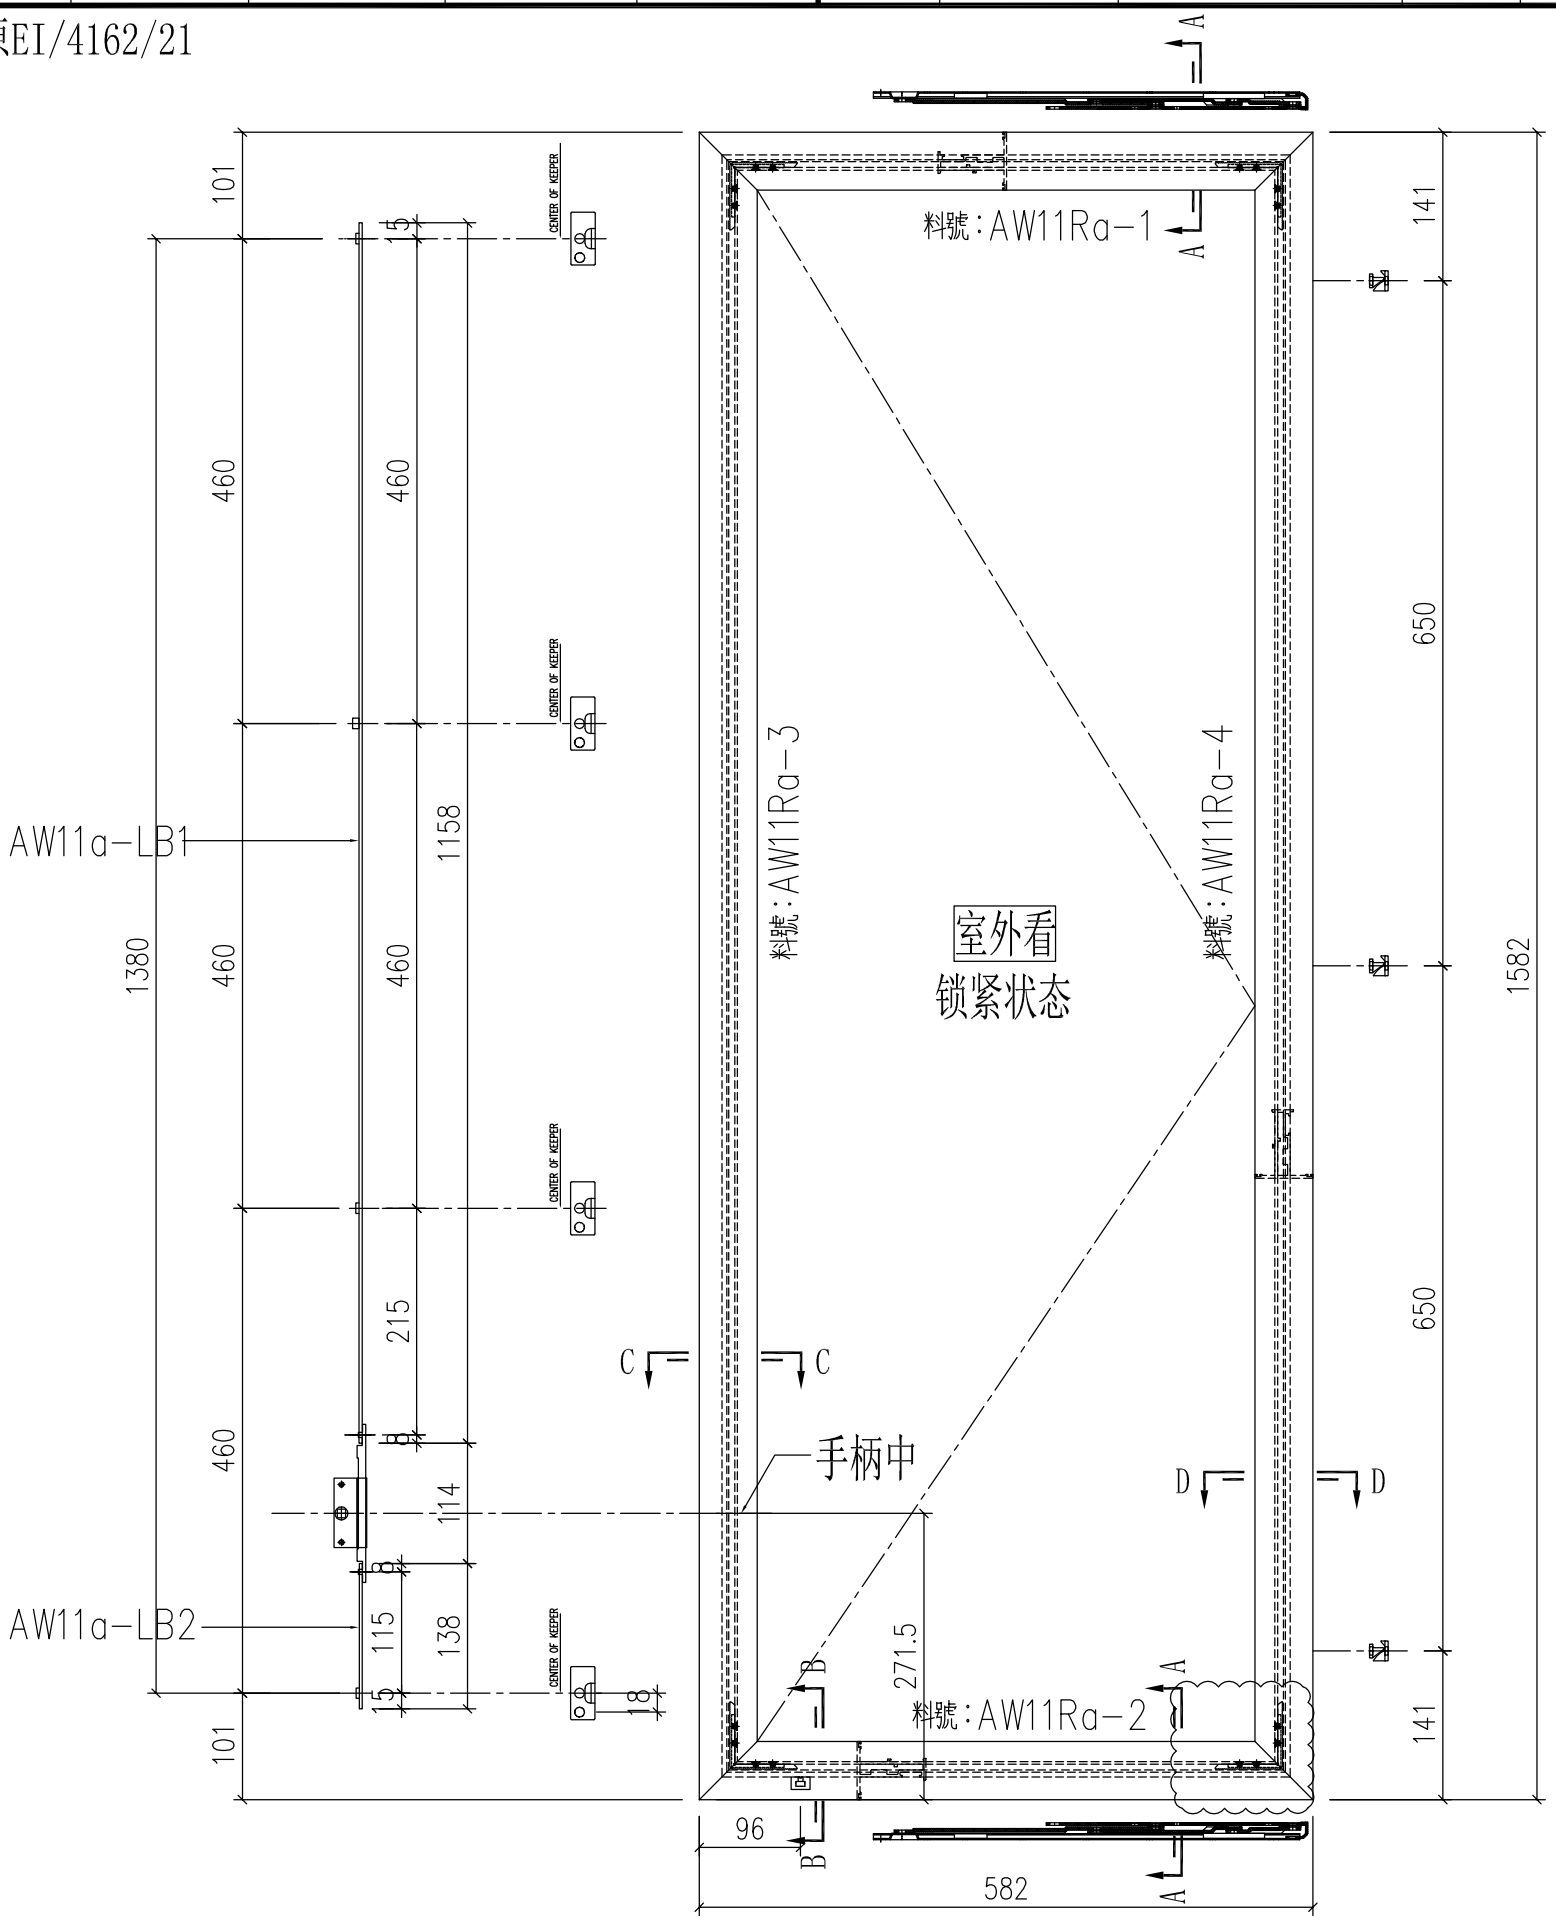

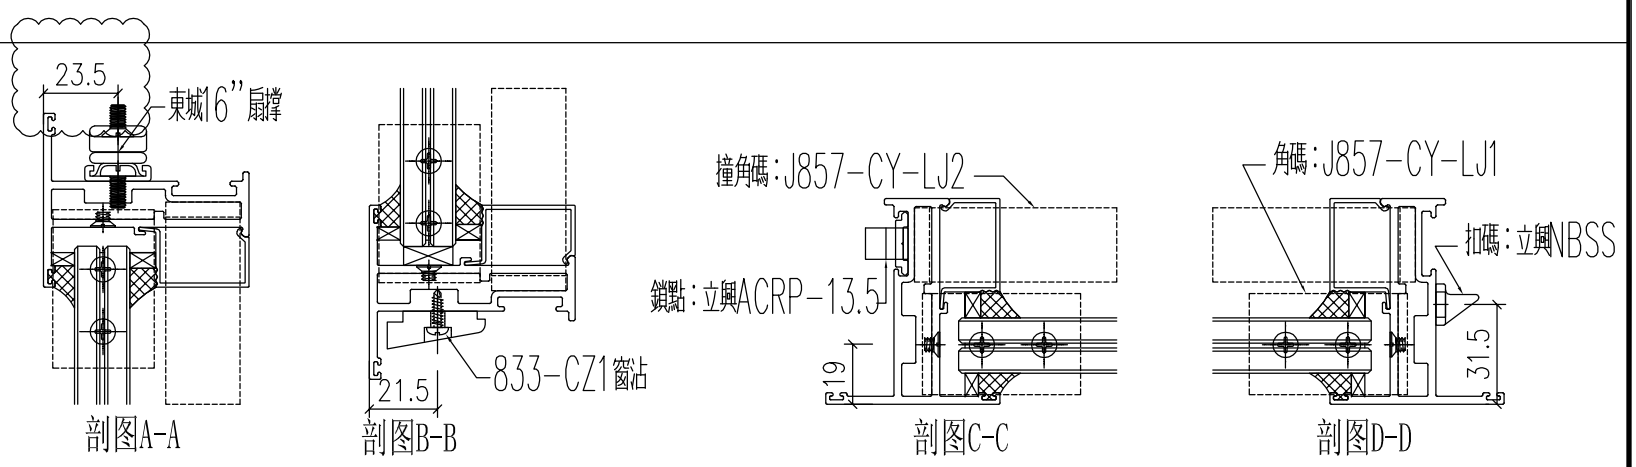

工程號	J-857	地盤	啟德站		
名　稱	多点锁放样图		採　用		附
材　料	H122785		地盤		件
顏　色	深灰色		工廠		


EG-DWG1


美特鋁質 有限公司 MIDI Aluminium Fabricator Ltd.				
修改	A	-		
日期	12.27	-		

類別		物料號		
制圖	HHQ	2021.11.15	圖號	AW11X-1-FY1
復核	WLQ	2021.11.15	數量	
批准			位置	

原EI/4162/21

使用窗號	數量
11X-1/AW	2
11X-2/AW	2

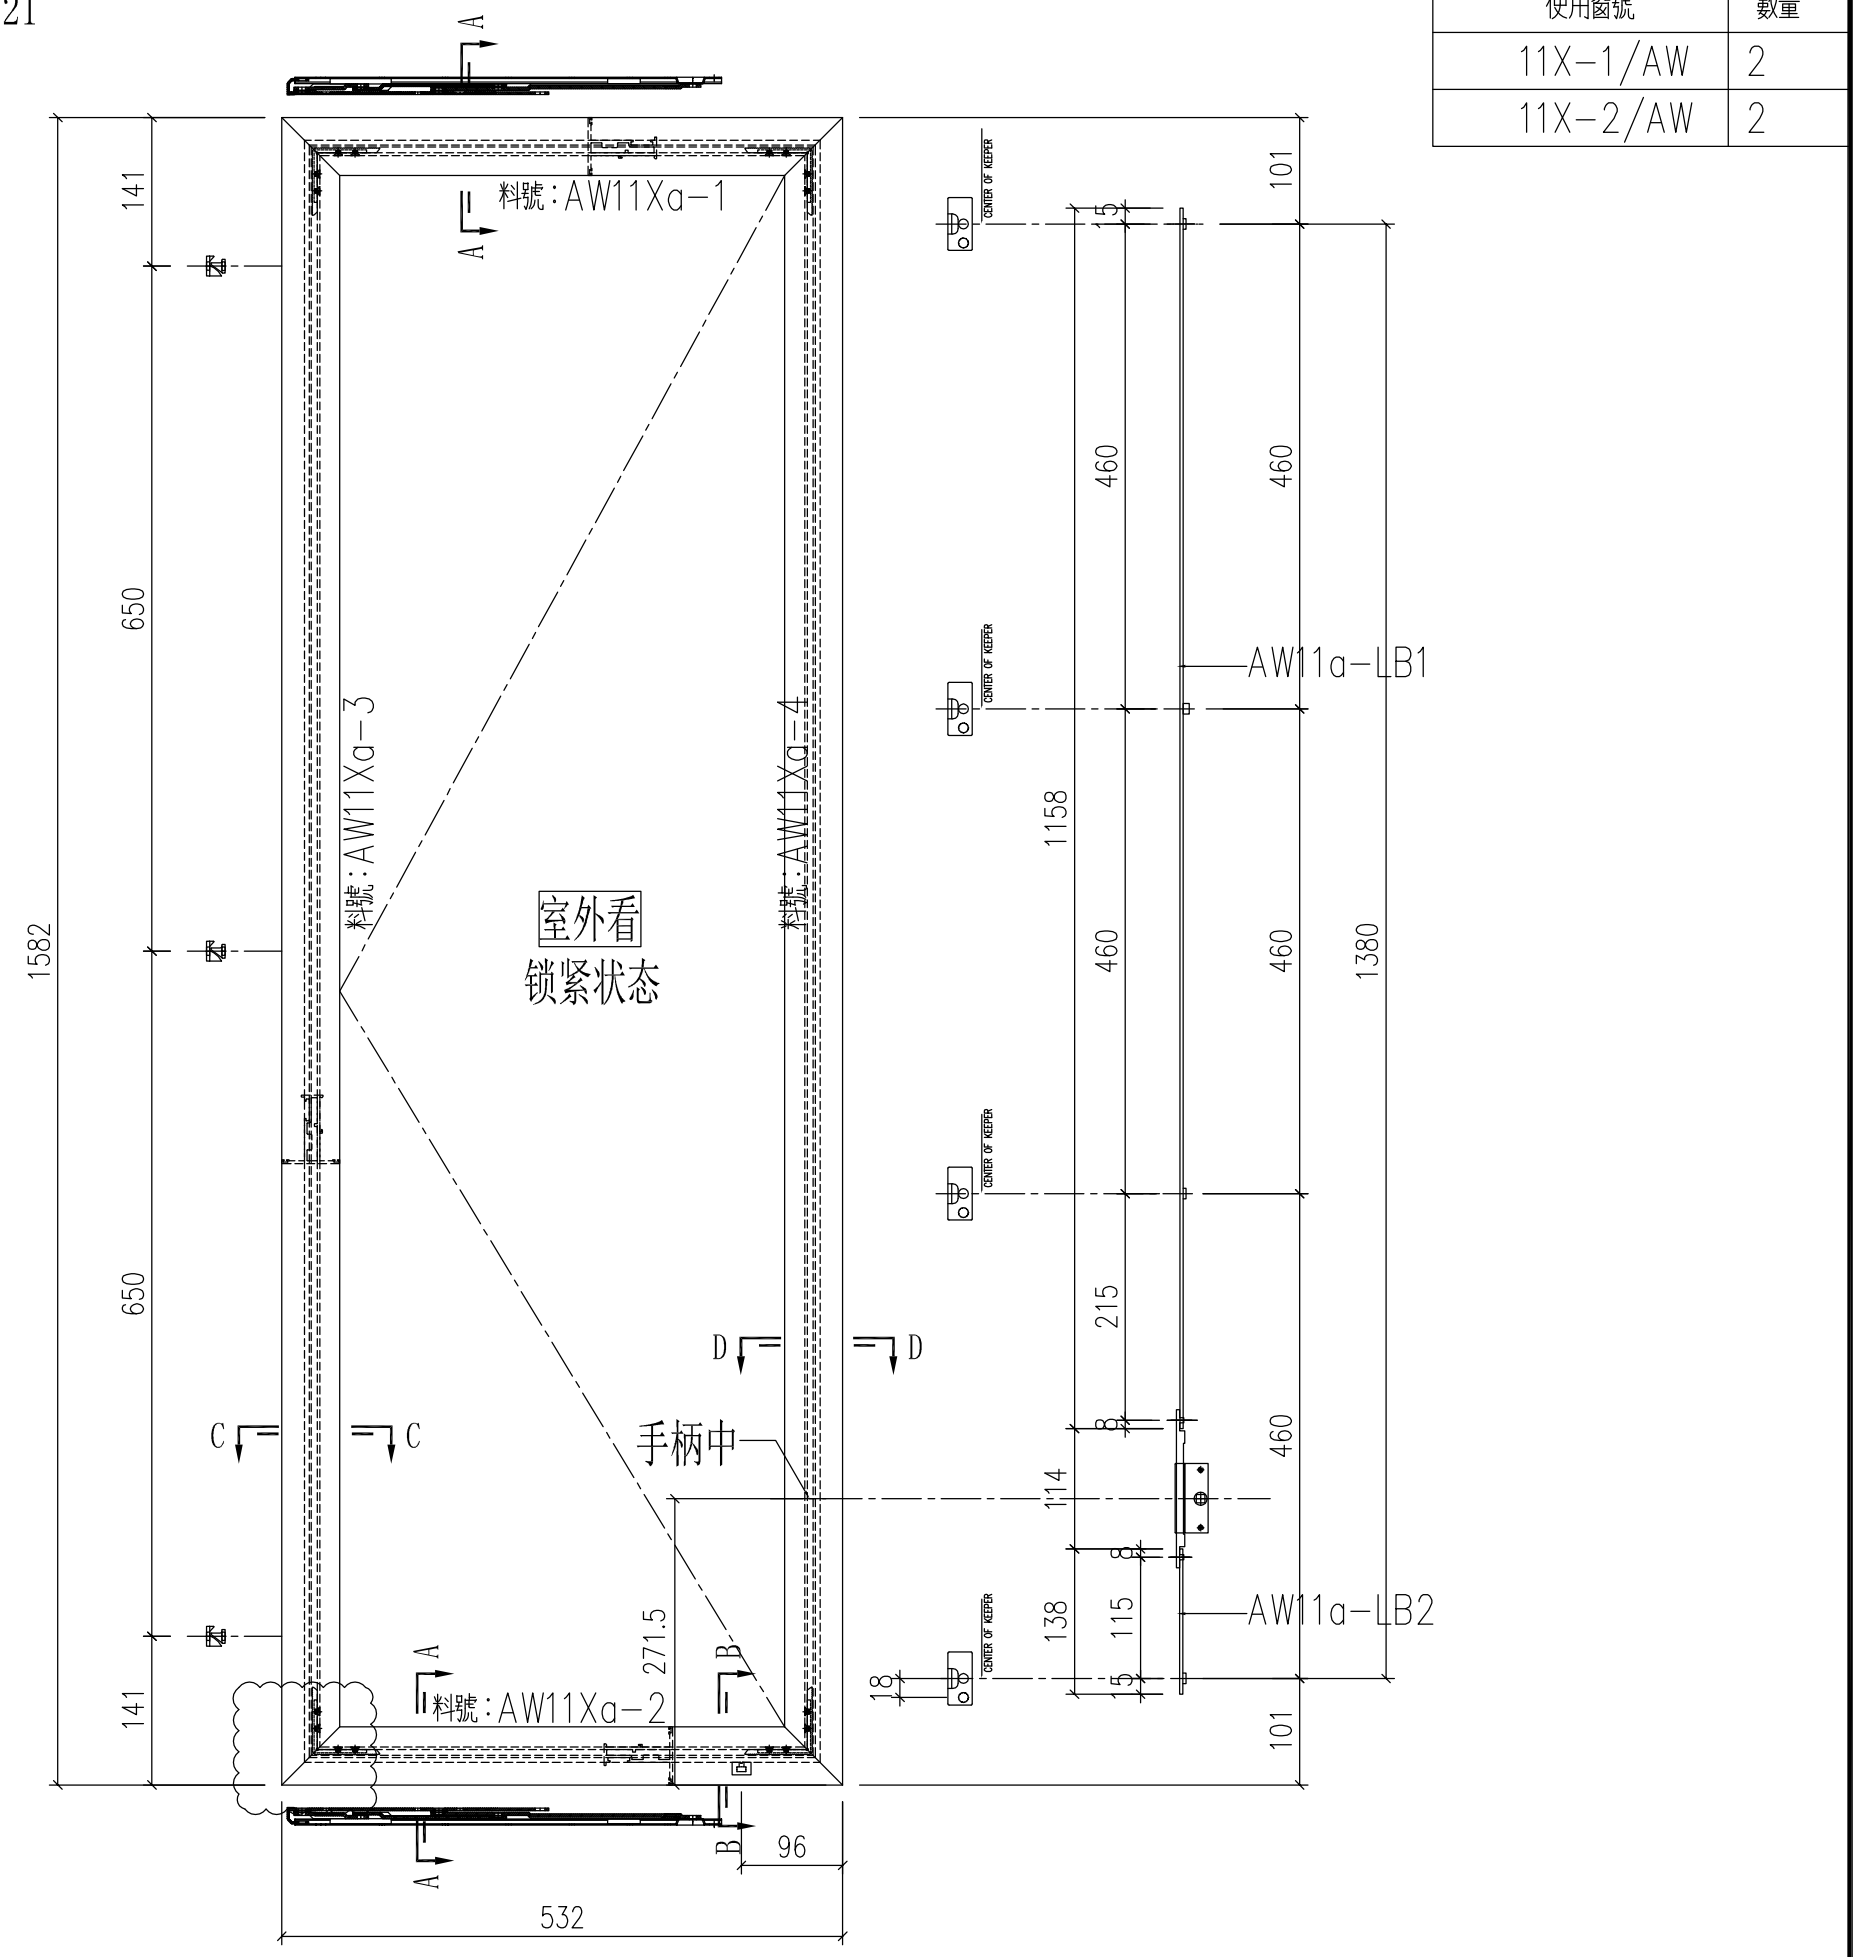

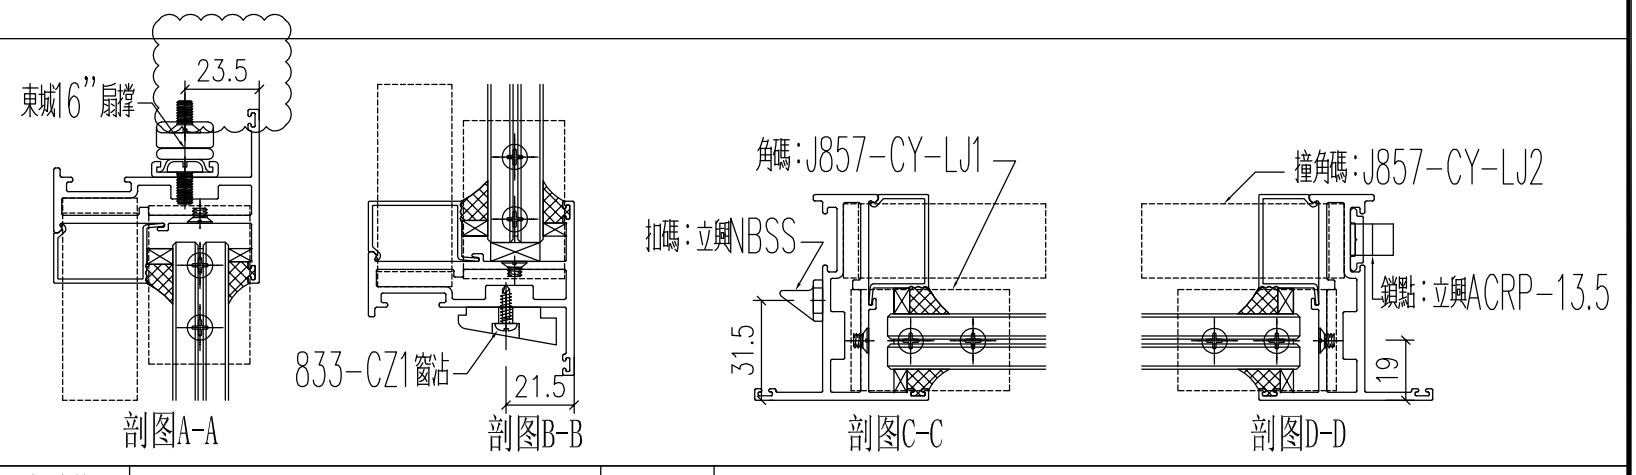


工程號	J-857	地盤	啟德站		
名　稱	多点锁放样图		採　用		附件
材　料	H122785		地盤		
顏　色	深灰色		工廠		

EG-DWG1

美特鋁質 有限公司 MIDI Aluminium Fabricator Ltd.					類別		物料號		
					制圖	HHQ	2021.11.15	圖號	AW12-FY1
修改	A	-			復核	WLQ	2021.11.15	數量	
日期	12.27	-			批准			位置	

原EI/4162/21

使用窗號	數量
12/AW	26

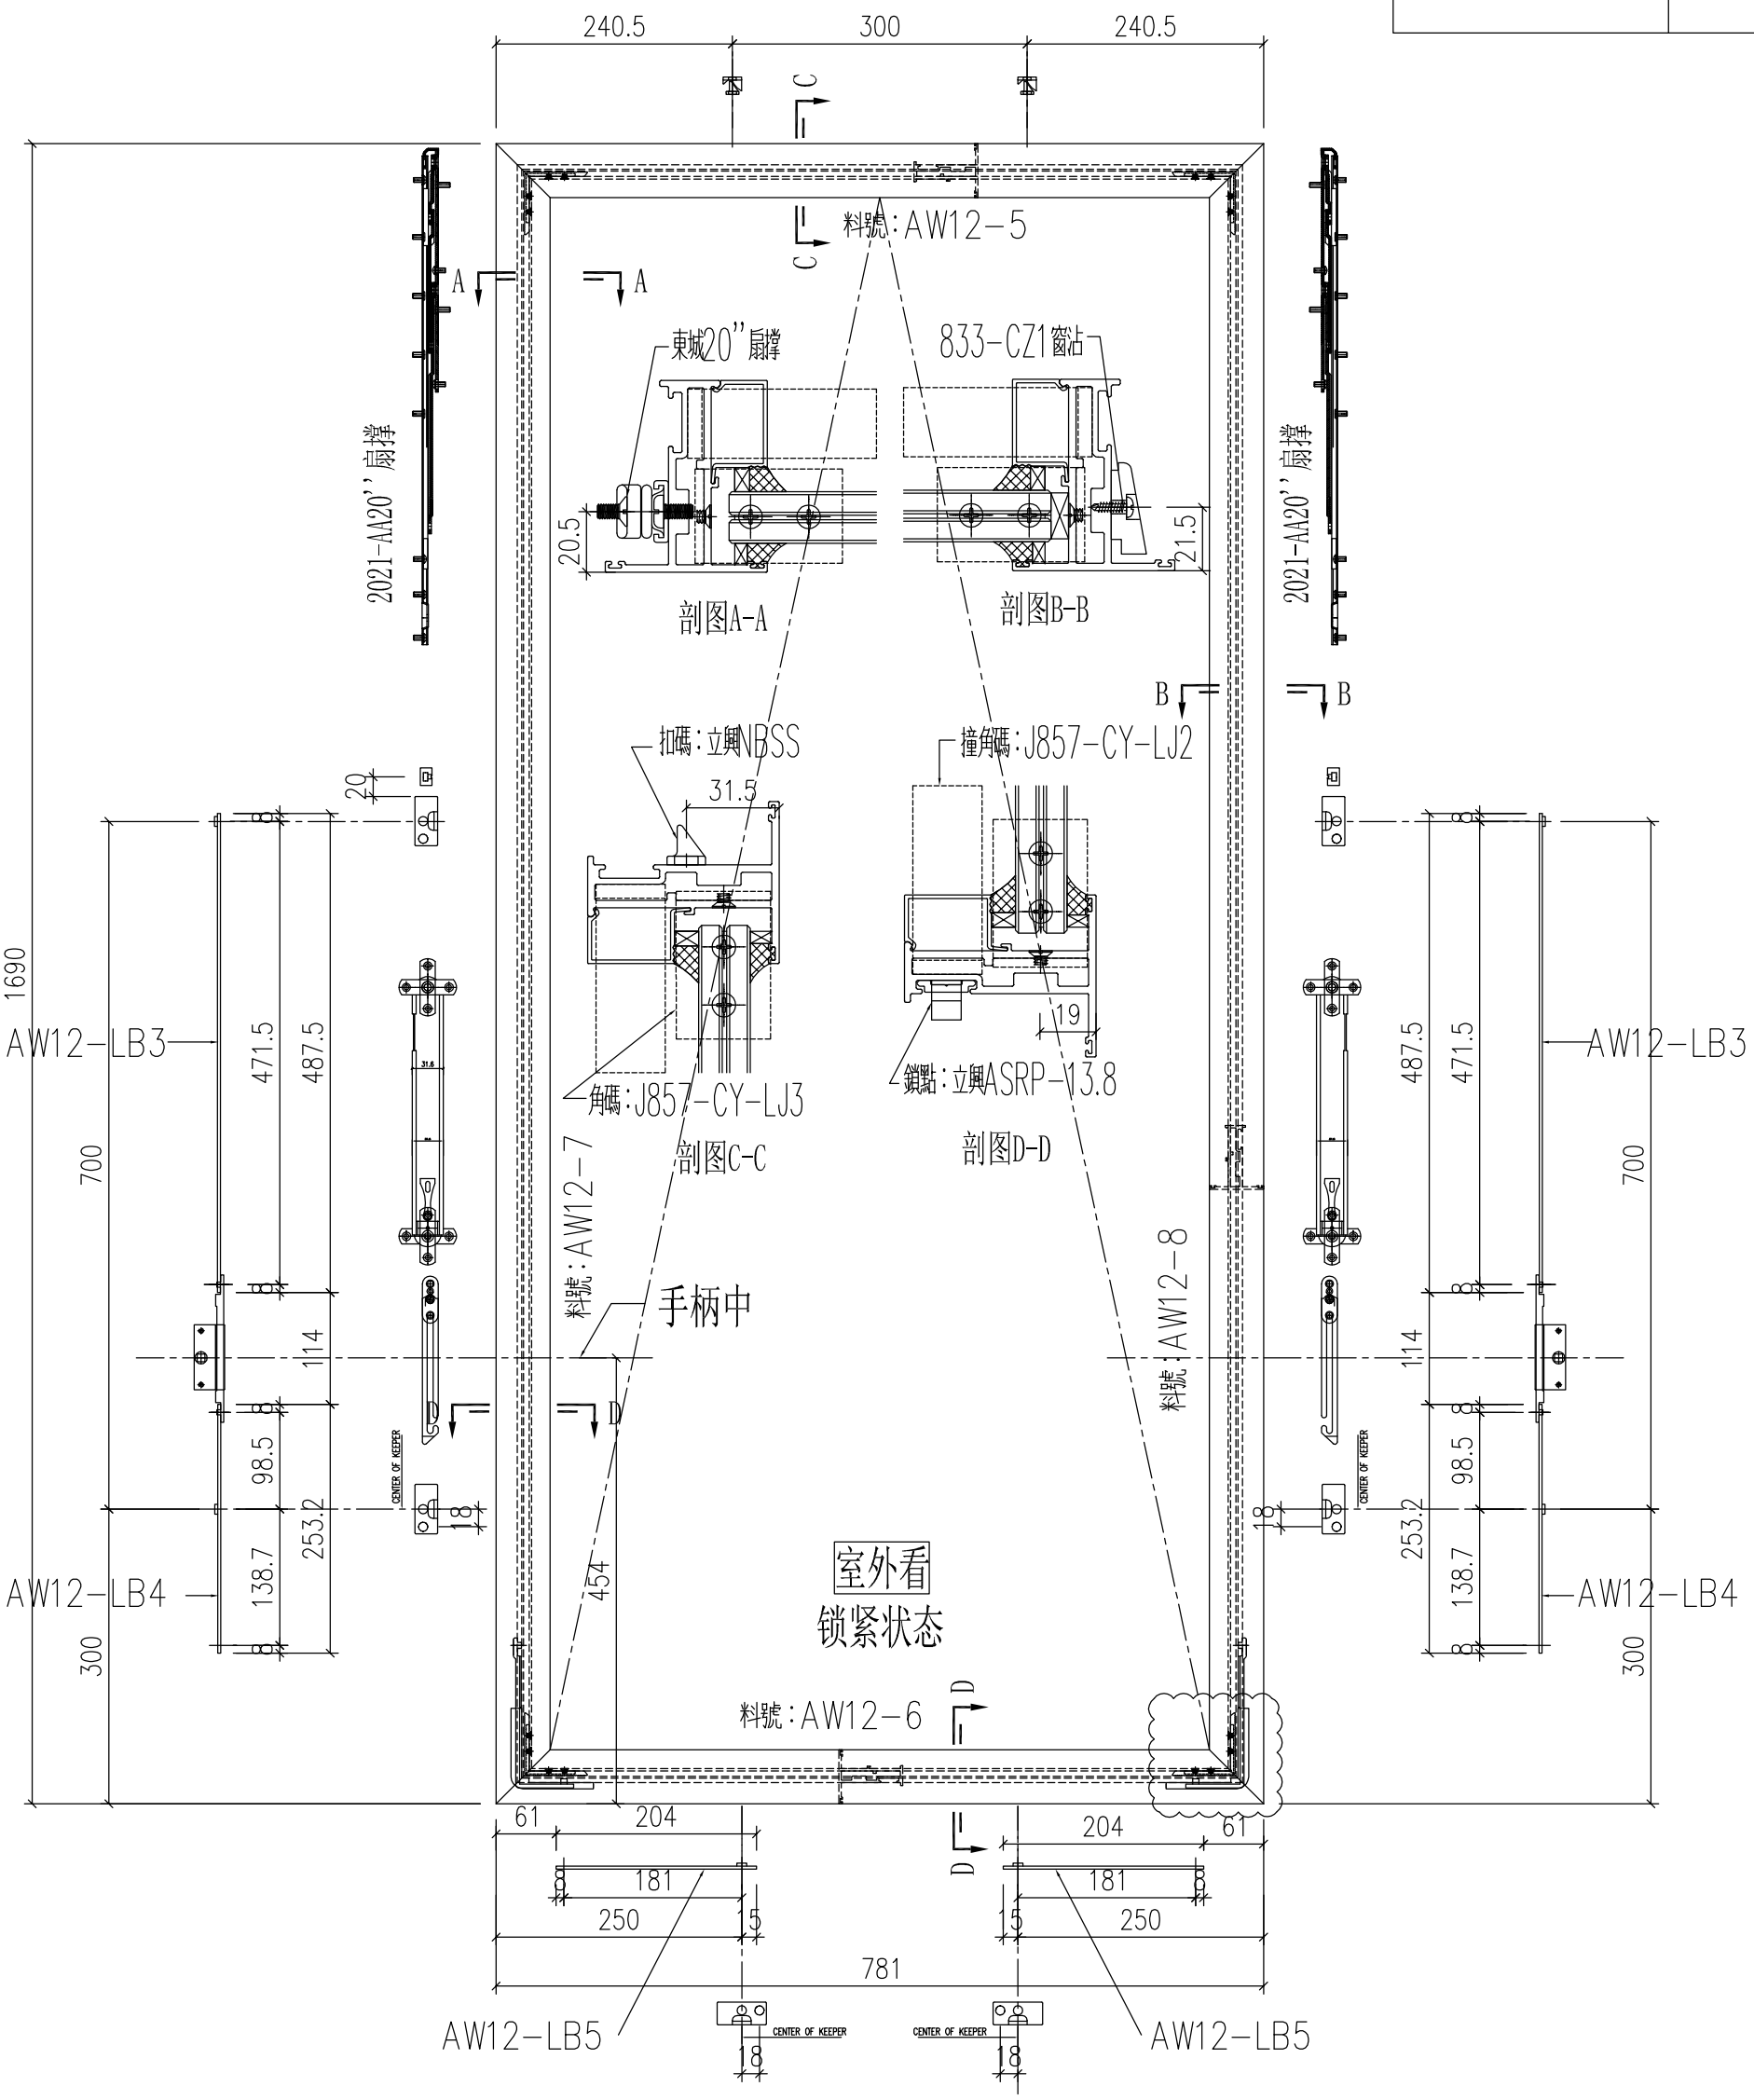


工程號	J-857	地盤	啟德站		附件	
名　稱	多点锁放样图			採　用		
材　料	H122785			地盤		
顏　色	深灰色			工廠		

EG-DWG1

美特鋁質 有限公司 MIDI Aluminium Fabricator Ltd.					類別		物料號		
					制圖	HHQ	2021.11.15	圖號	AW12-1-FY1
修改	A	-			復核	WLQ	2021.11.15	數量	
日期	12.27	-			批准			位置	

原EI/4162/21

使用窗號	數量
12-1/AW	1

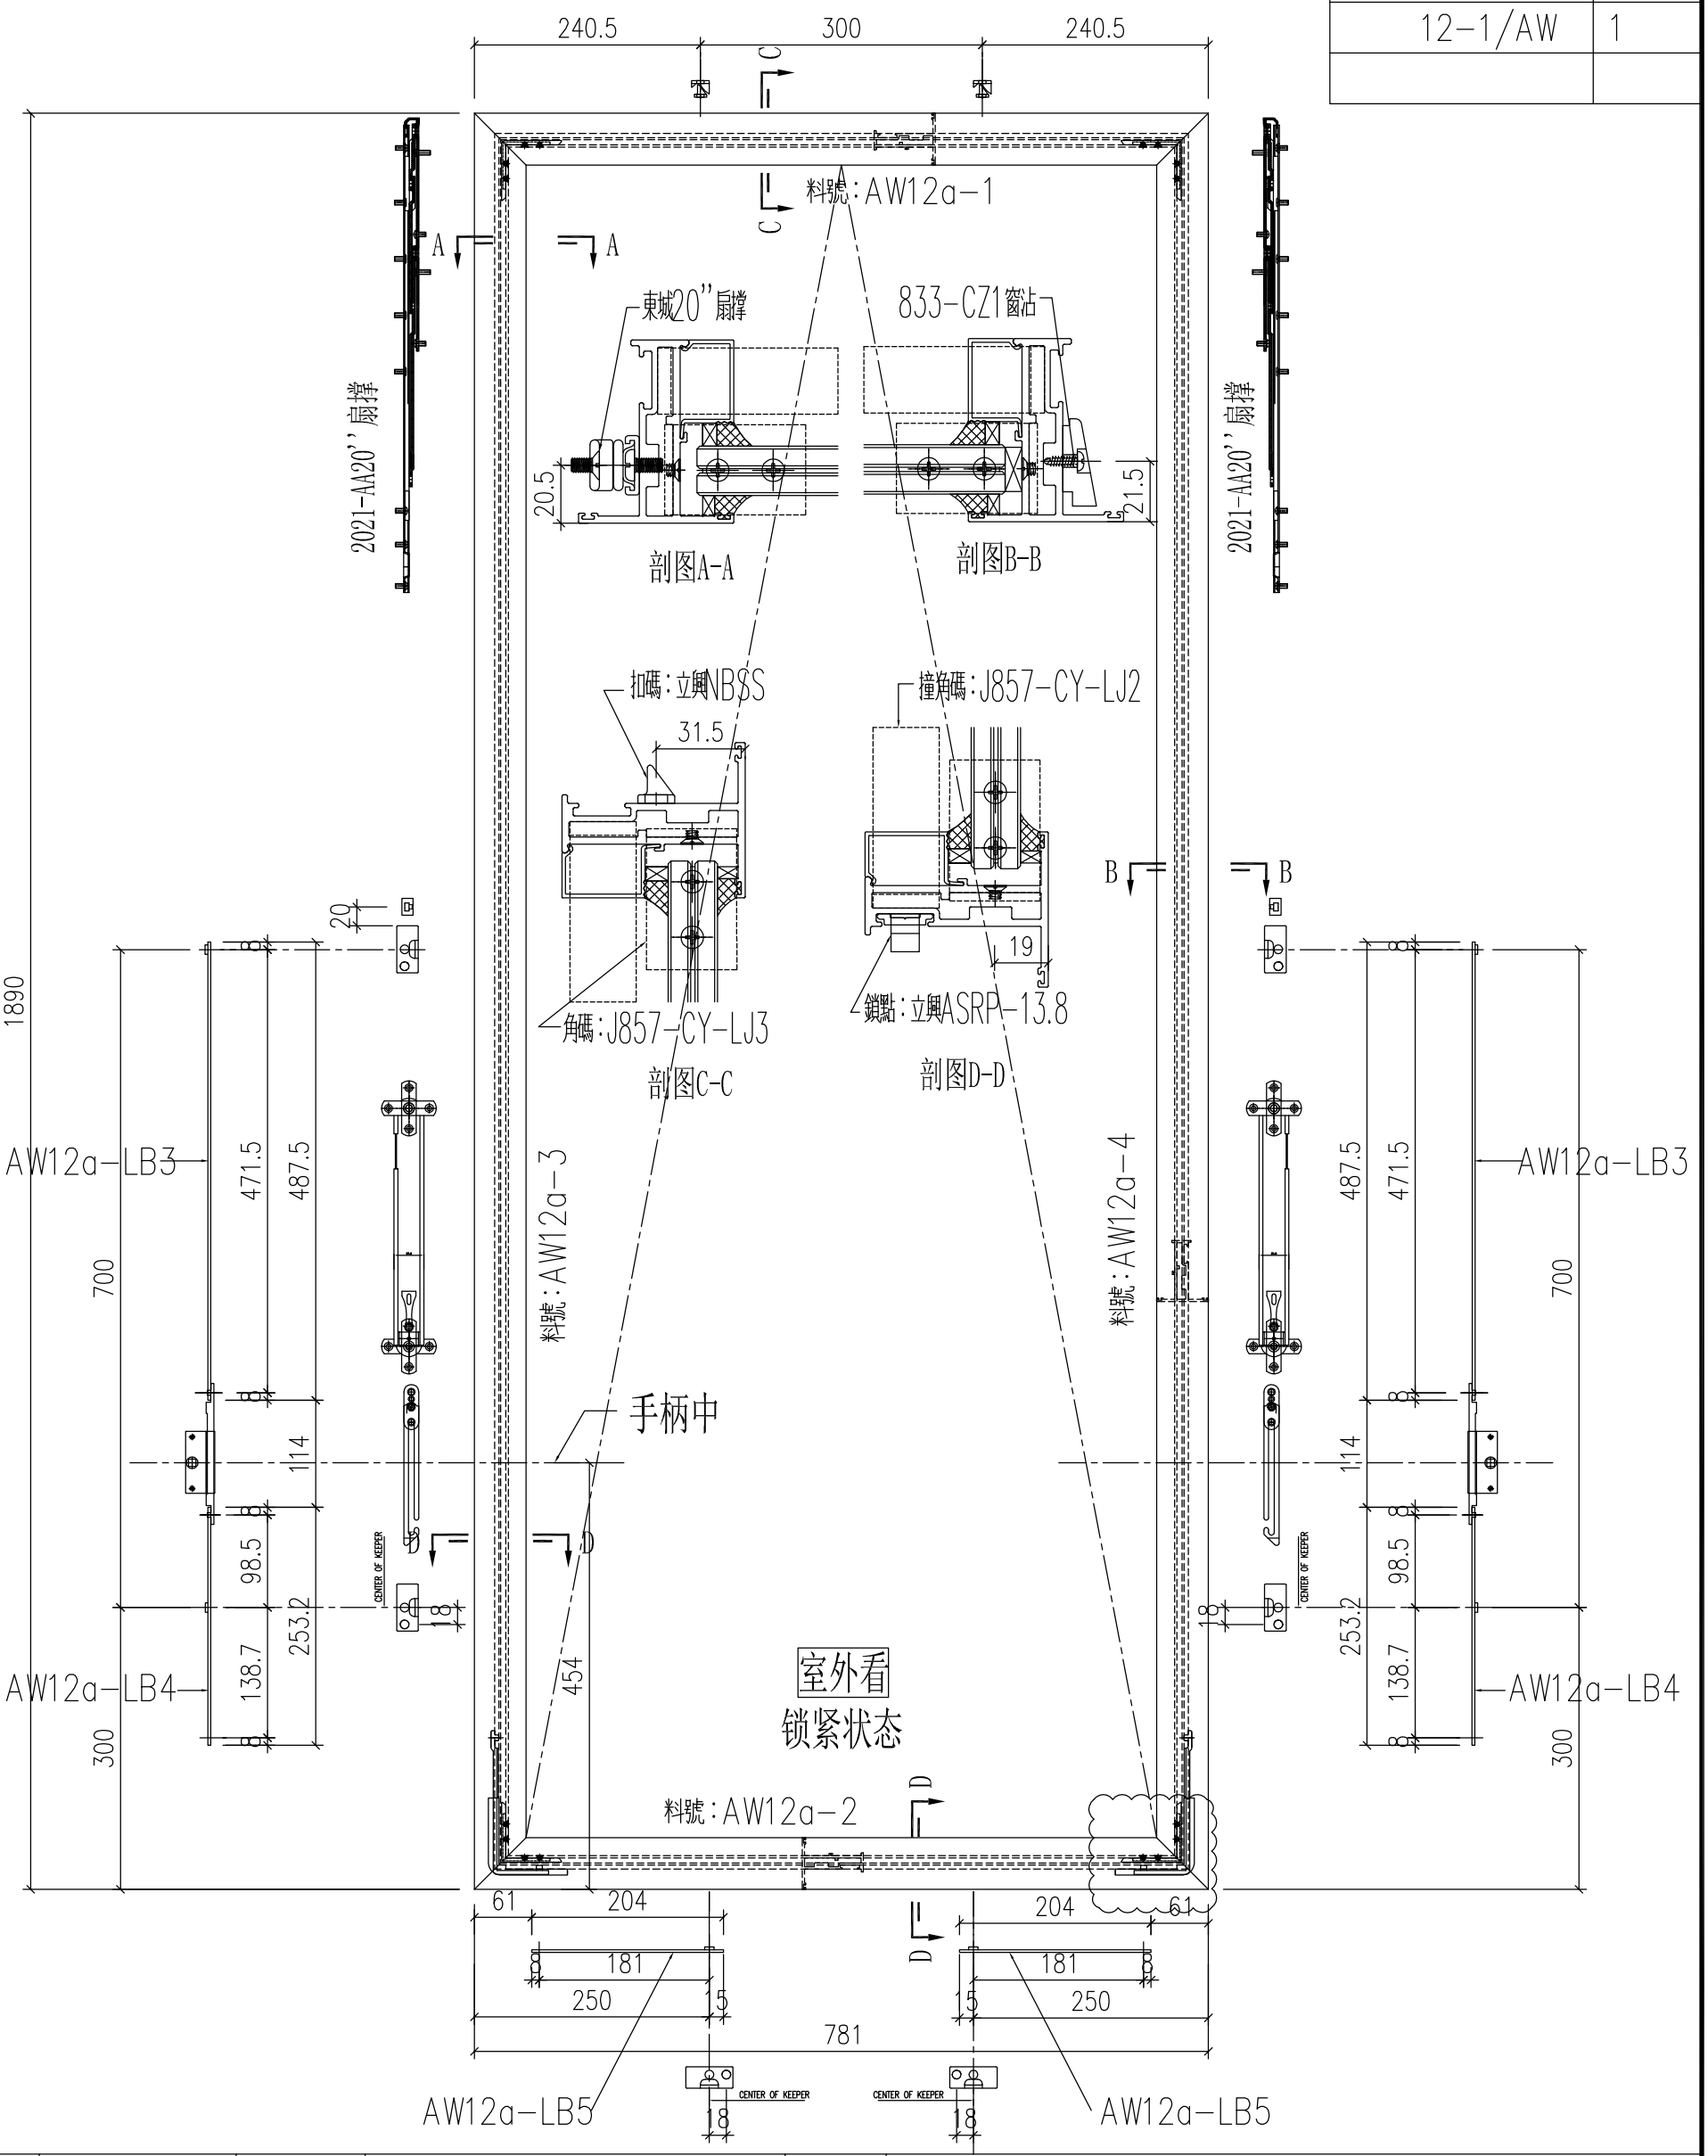


工程號	J-857	地盤	啟德站		附件	
名　稱	多点锁放样图		採　用			
材　料	H122785		地盤			
顏　色	深灰色		工廠			

EG-DWG1

美特鋁質 有限公司 MIDI Aluminium Fabricator Ltd.				類別		物料號		
				制圖	HHQ	2021.11.15	圖號	AW12-FY2
修改	A	-		復核	WLQ	2021.11.15	數量	
日期	12.27	-		批准			位置	

使用窗號	數量
12/AW	26

原EI/4162/21

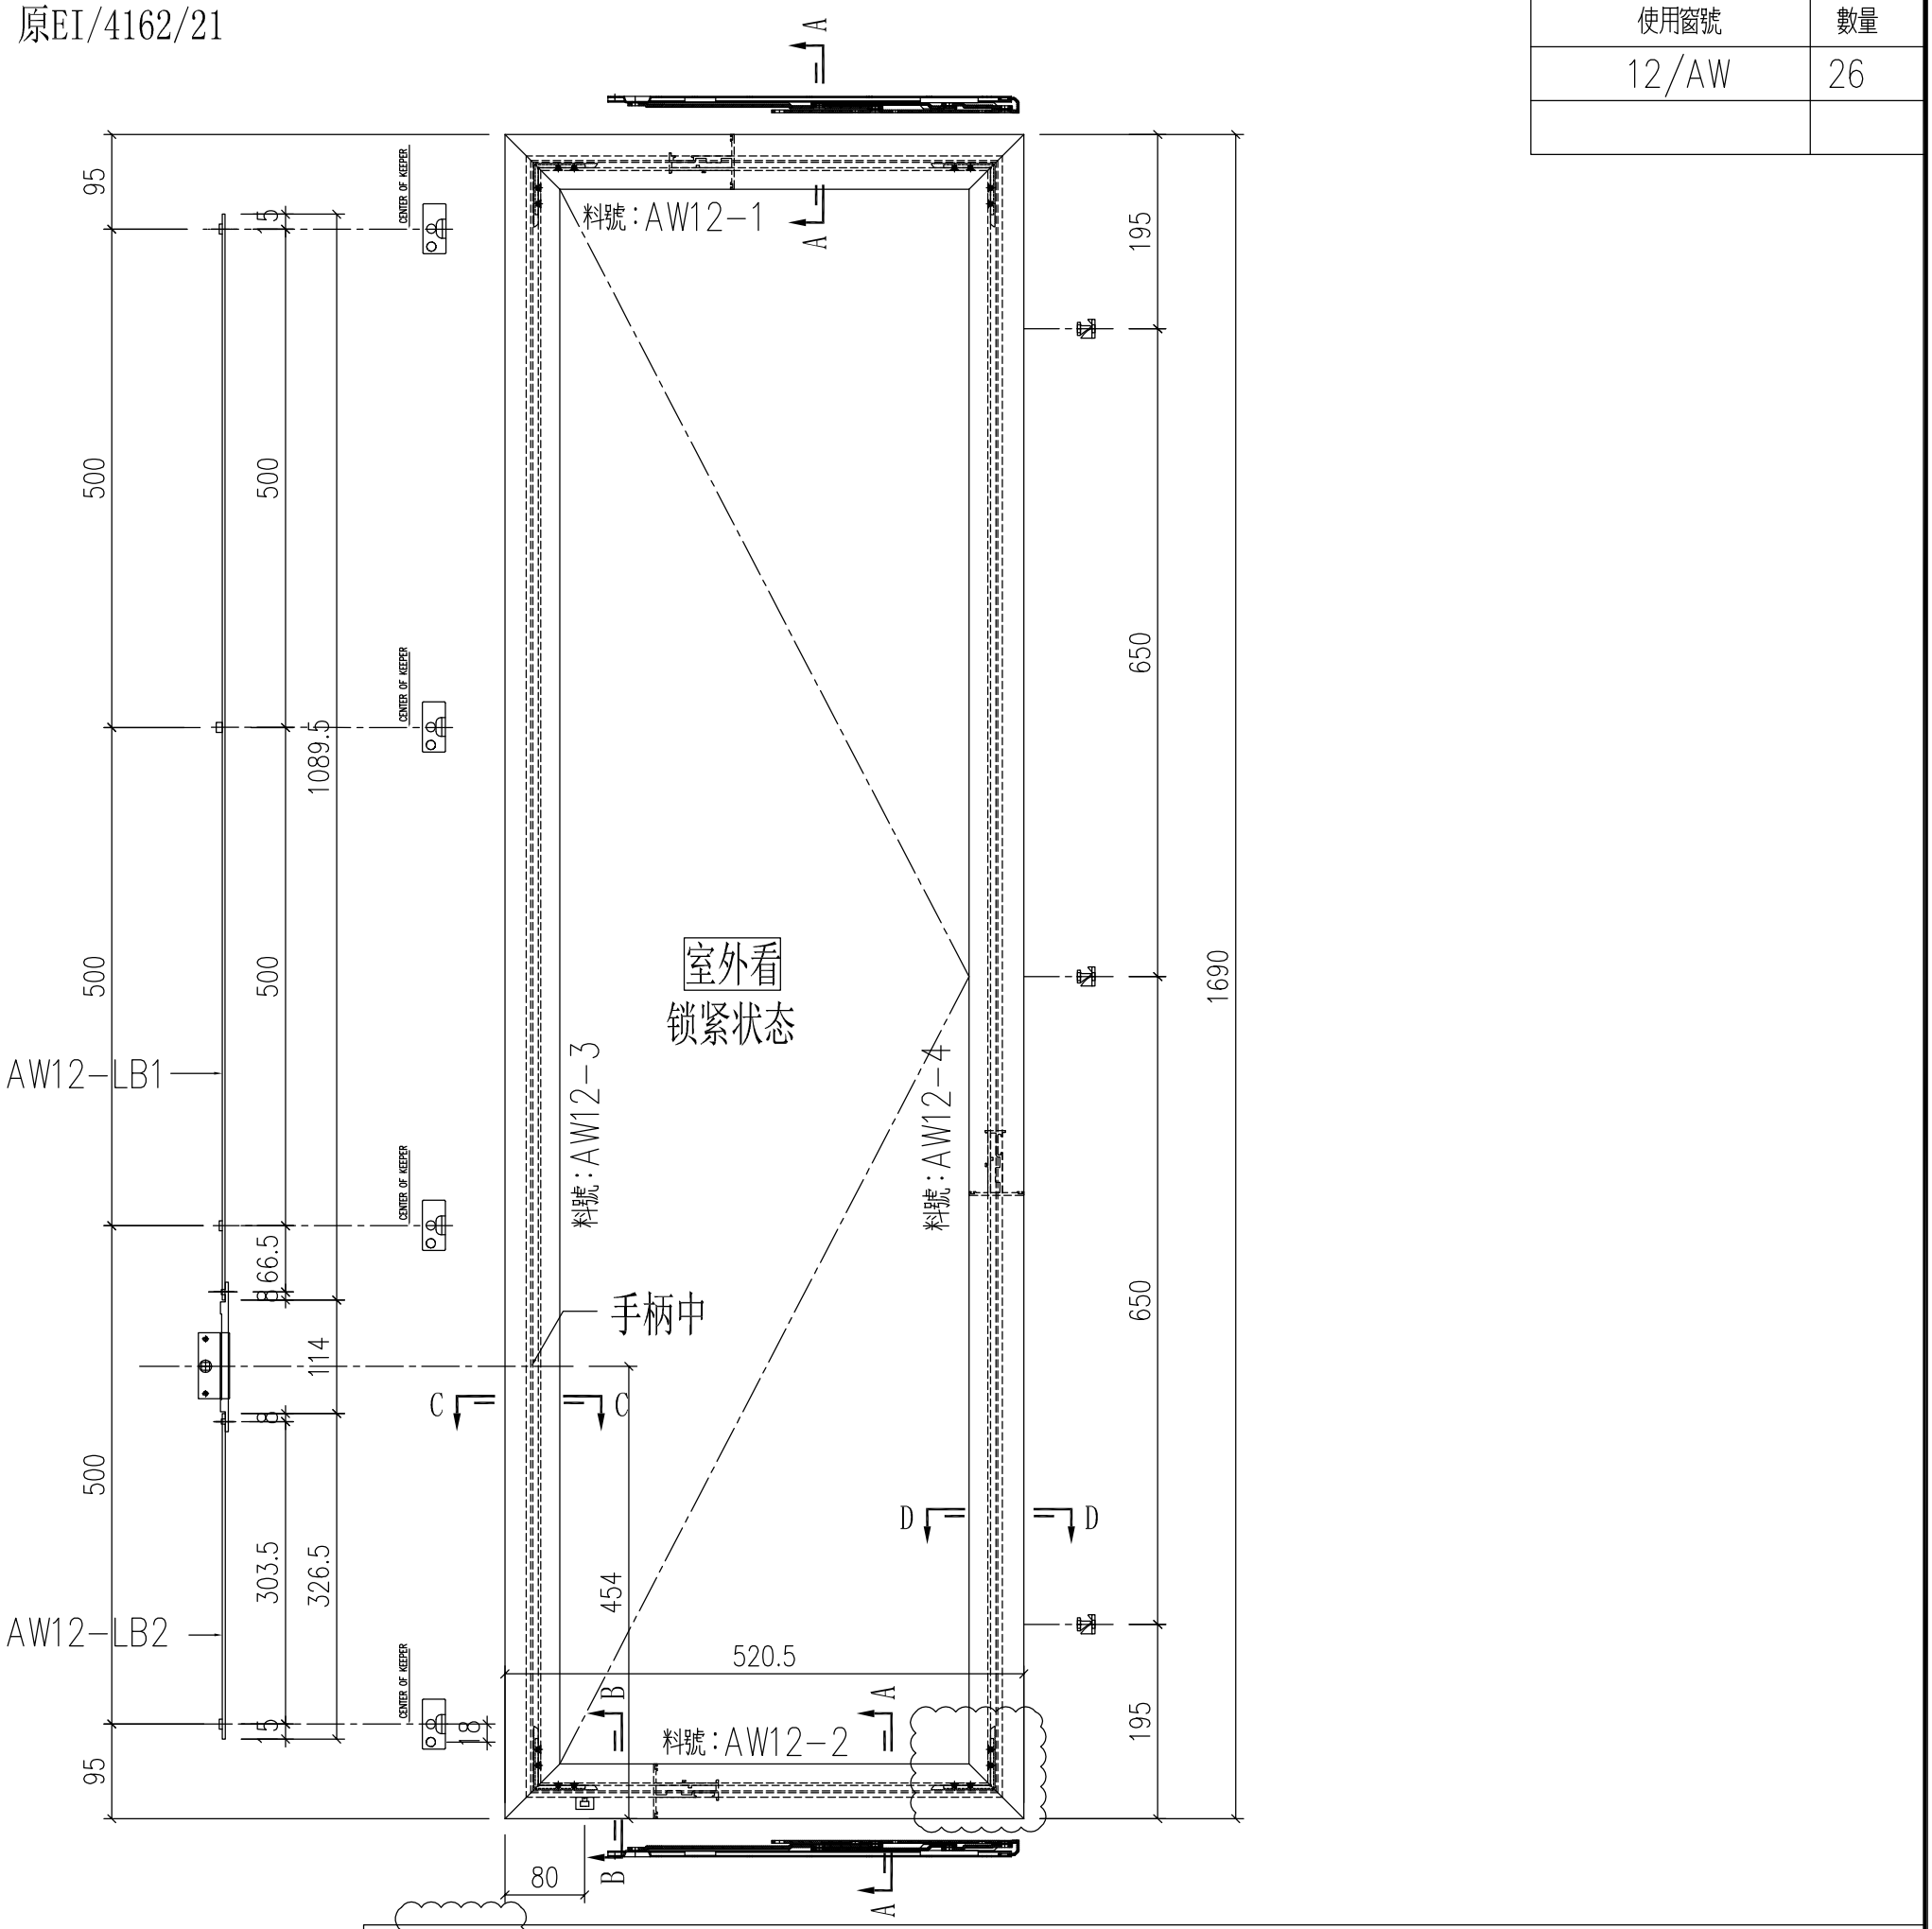

工程號	J-857	地盤	啟德站		
名　稱	多点锁放样图		採　用	附件	
材　料	H122785		地盤		
顏　色	深灰色		工廠		


EG-DWG1


美特鋁質 有限公司 MIDI Aluminium Fabricator Ltd.				
修改	A	-		
日期	12.27	-		

類別		物料號		
制圖	HHQ	2021.11.15	圖號	AW12-1-FY2
復核	WLQ	2021.11.15	數量	
批准			位置	


原EI/4162/21

使用窗號	數量
12-1/AW	1

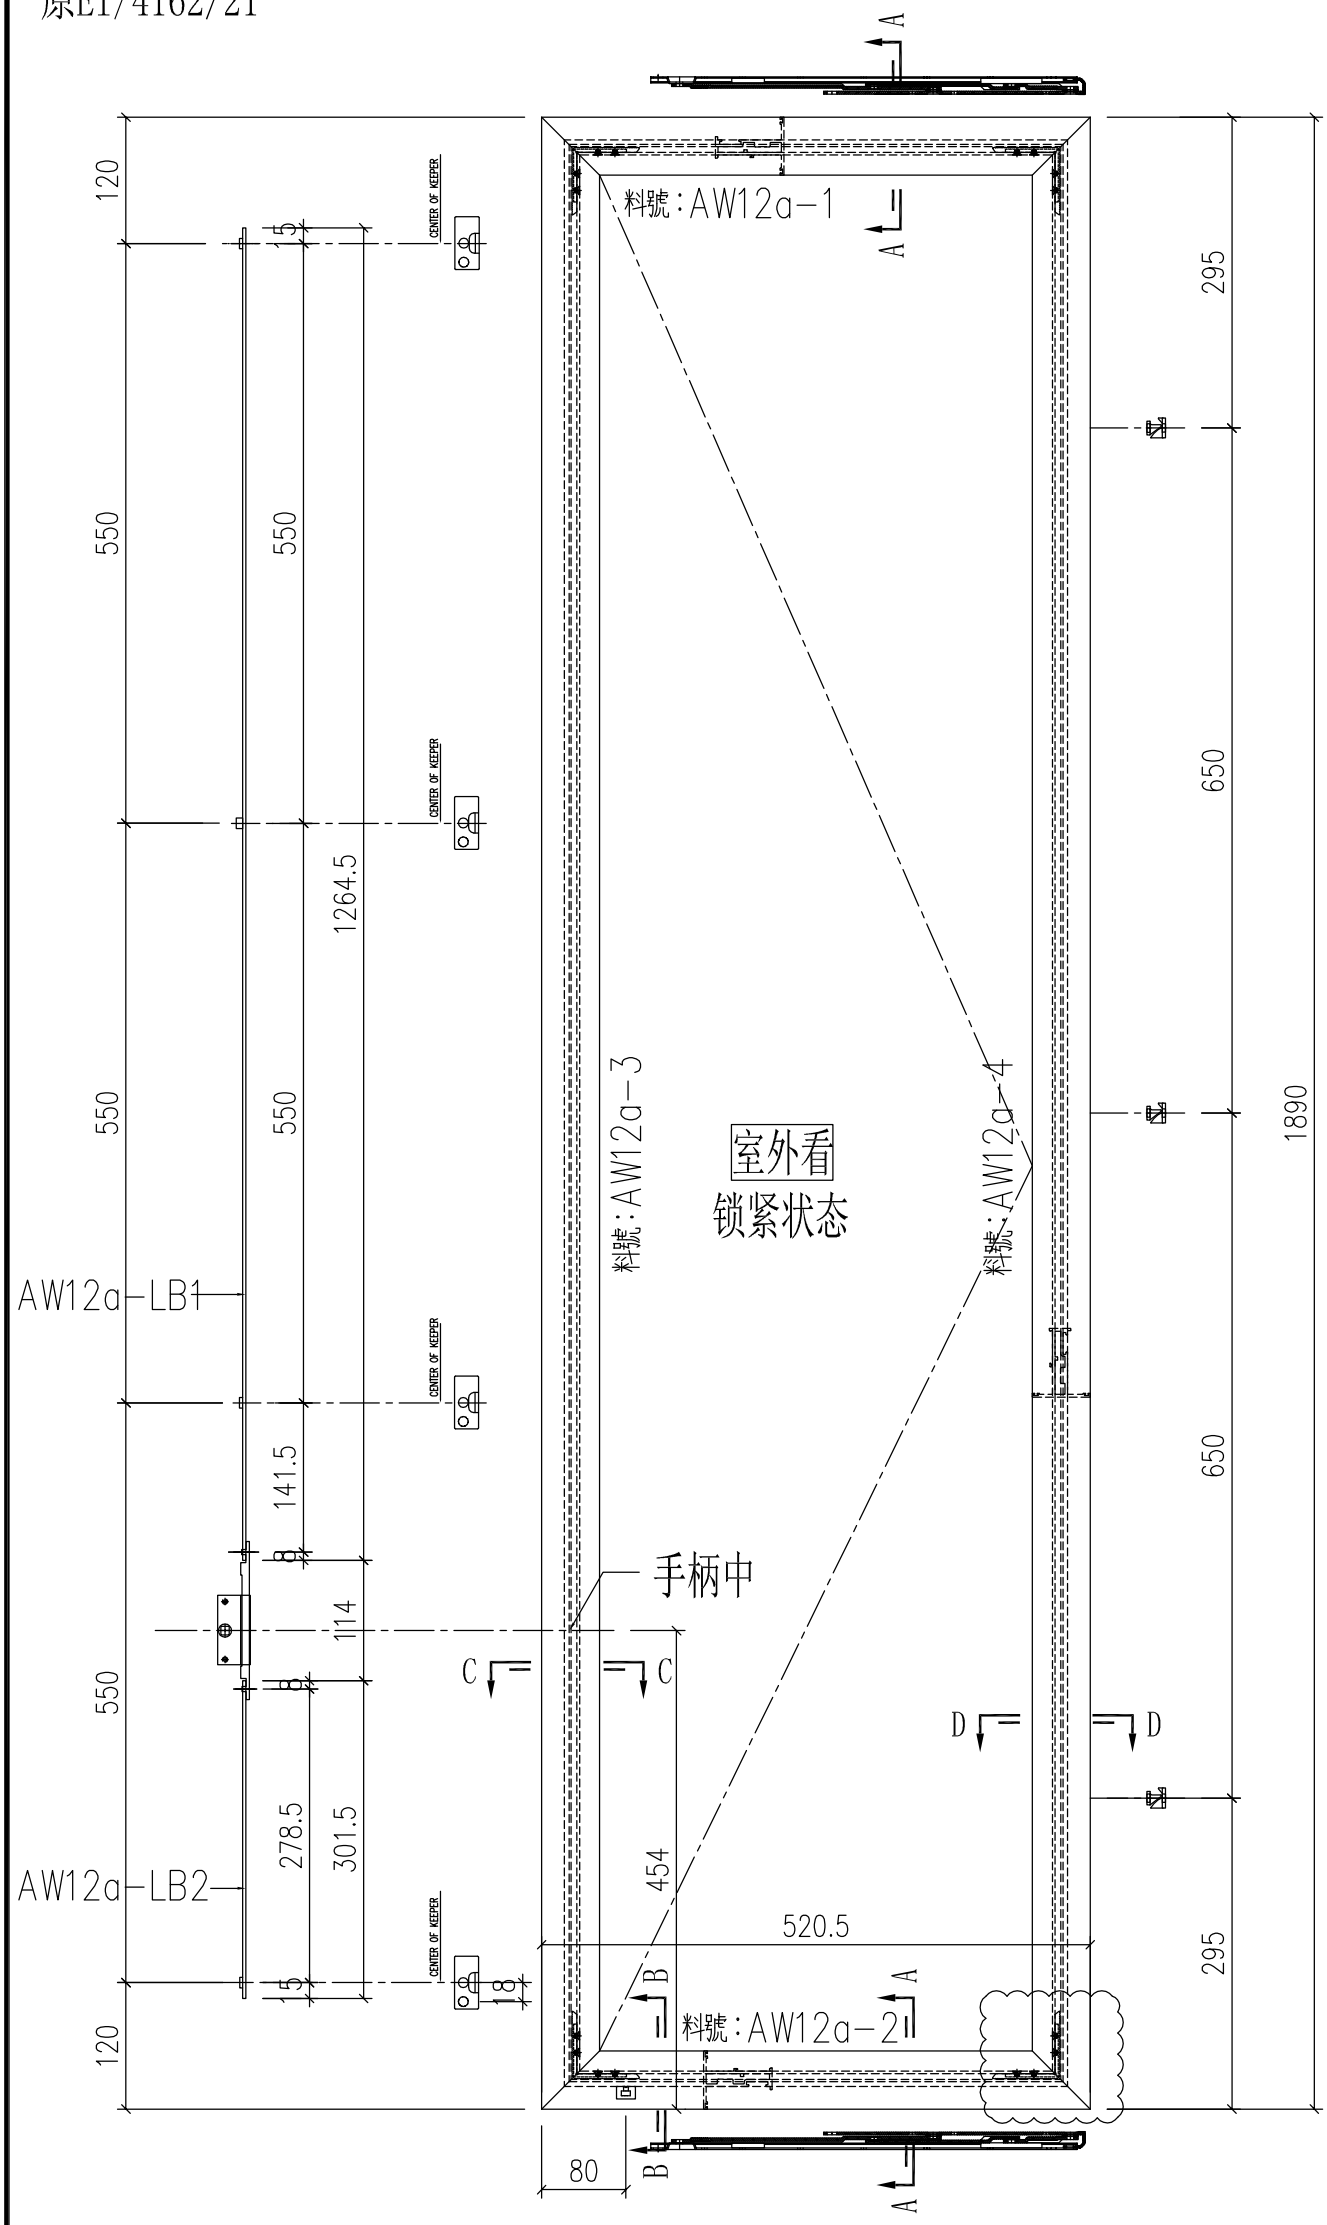


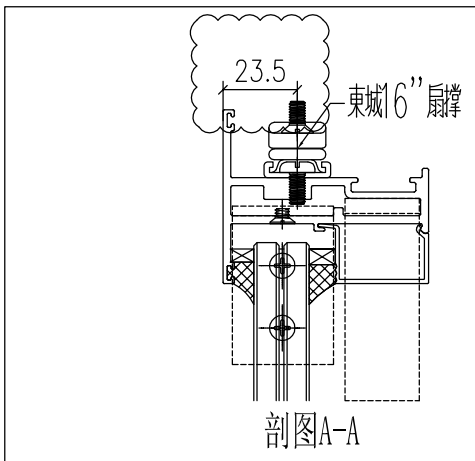


剖图A-A

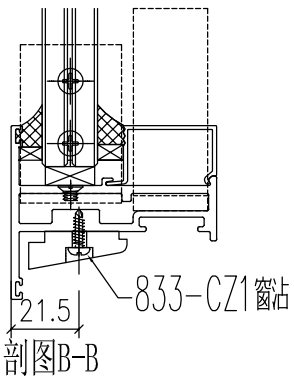

剖图B-B

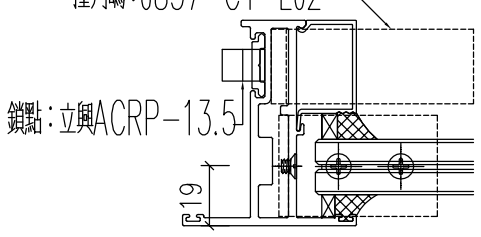

剖图C-C

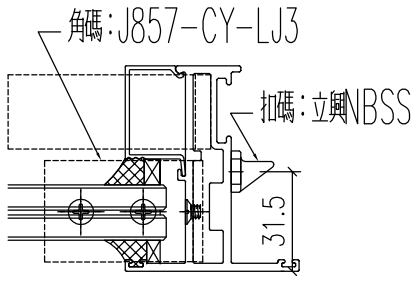

剖图D-D

工程號	J-857	地盤	啟德站		附件
名　稱	多点锁放样图		採　用		
材　料	H122785		地盤		
顏　色	深灰色		工廠		

EG-DWG1


美特鋁質 有限公司
MIDI Aluminium Fabricator Ltd.


修改	A	-		
日期	12.27	-		

類別		物料號		
制圖	HHQ	2021.11.15	圖號	AW13-FY1
復核	WLQ	2021.11.15	數量	
批准			位置	

原EI/4162/21

使用窗號	數量
13/AW	26

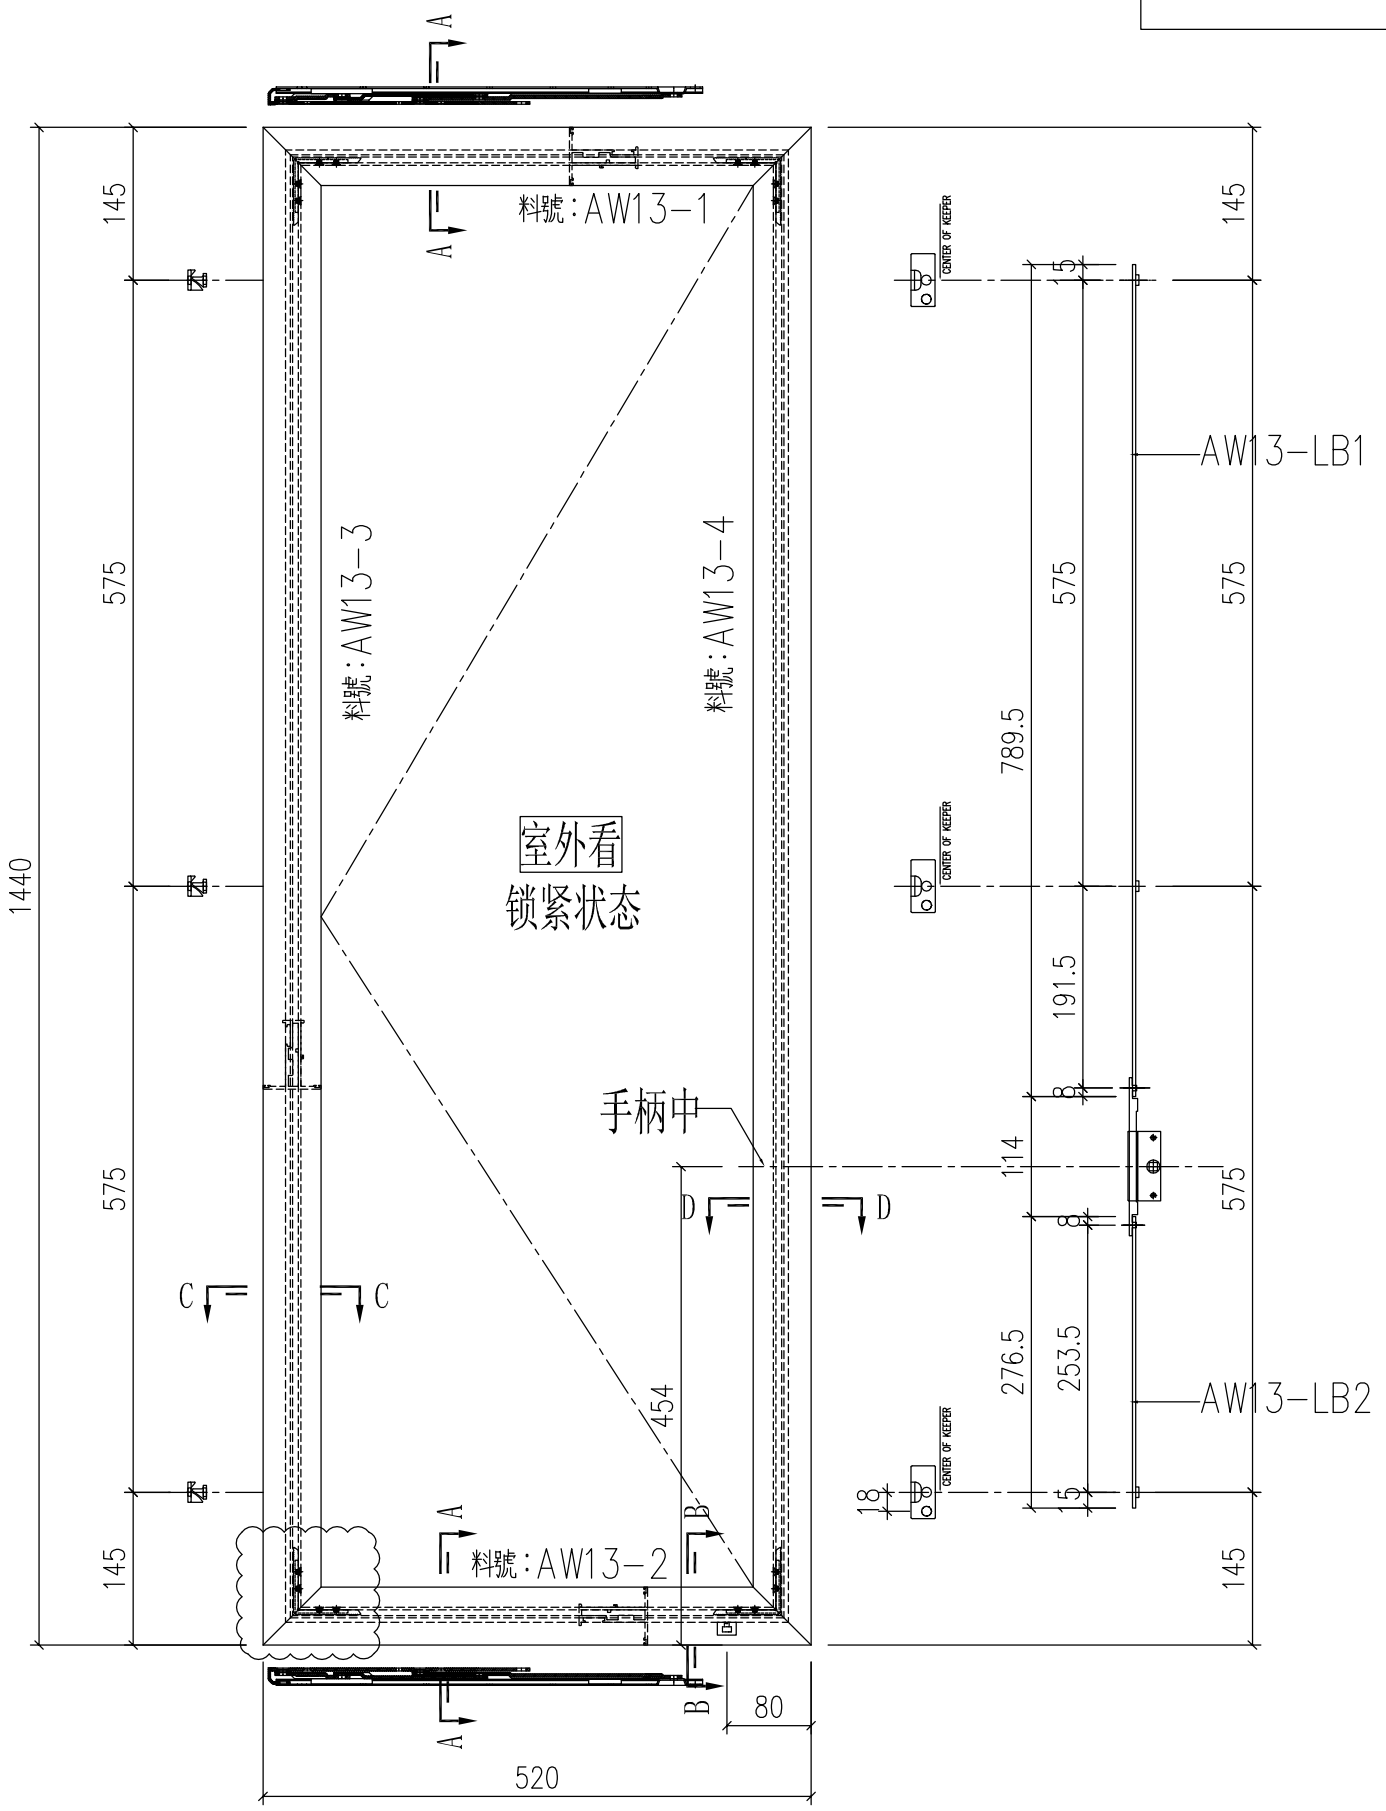

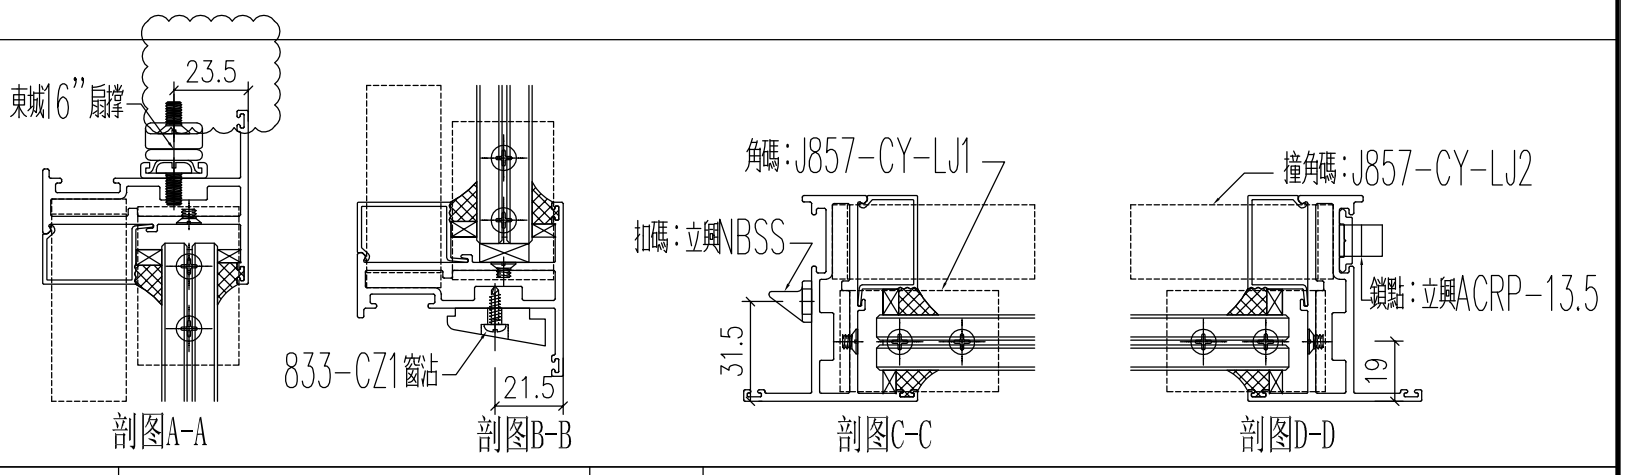


工程號	J-857	地盤	啟德站	附件	
名　稱	多点锁放样图	採　用			
材　料	H122785	地盤			
顏　色	深灰色	工廠			

EG-DWG1

美特鋁質 有限公司 MIDI Aluminium Fabricator Ltd.					類別		物料號		
					制圖	HHQ	2021.11.15	圖號	AW13-1-FY
修改	A	-			復核	WLQ	2021.11.15	數量	
日期	12.27	-			批准			位置	

原EI/4162/21

使用窗號	數量
13-1/AW	1
13-2/AW	1

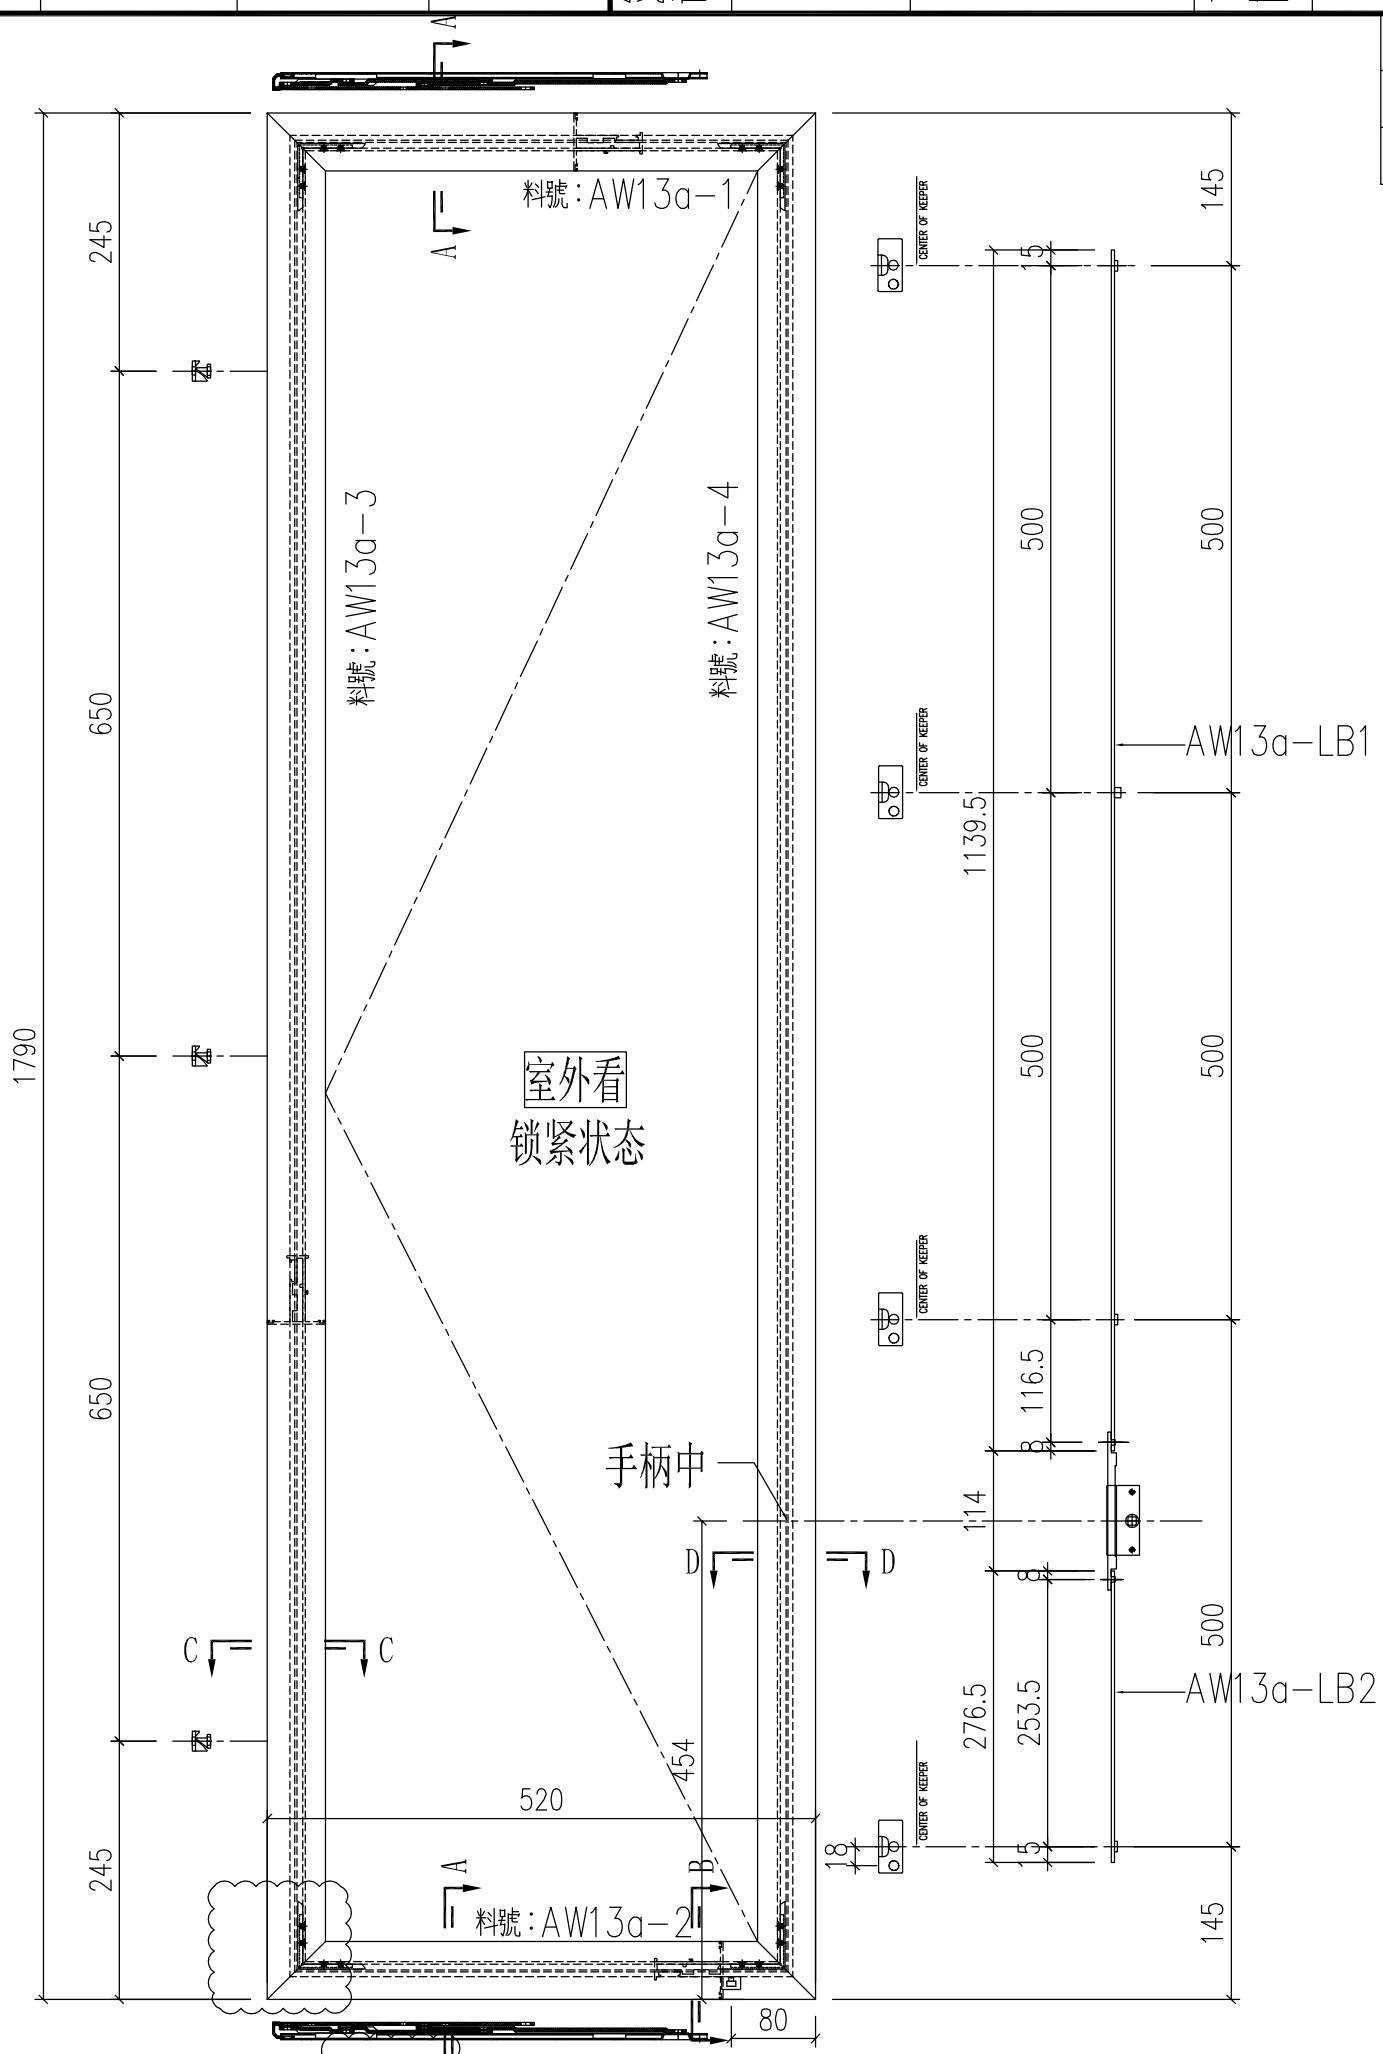

工程號	J-857	地盤	啟德站		
名　稱	多点锁放样图			採　用	
材　料	H122785			地盤	
顏　色	深灰色			工廠	

附件


EG-DWG1


美特鋁質 有限公司 MIDI Aluminium Fabricator Ltd.				
修改	A	-		
日期	12.27	-		

類別		物料號		
制圖	HHQ	2021.11.15	圖號	AW15-FY1
復核	WLQ	2021.11.15	數量	
批准			位置	

原EI/4162/21

使用窗號	數量
15/AW	26

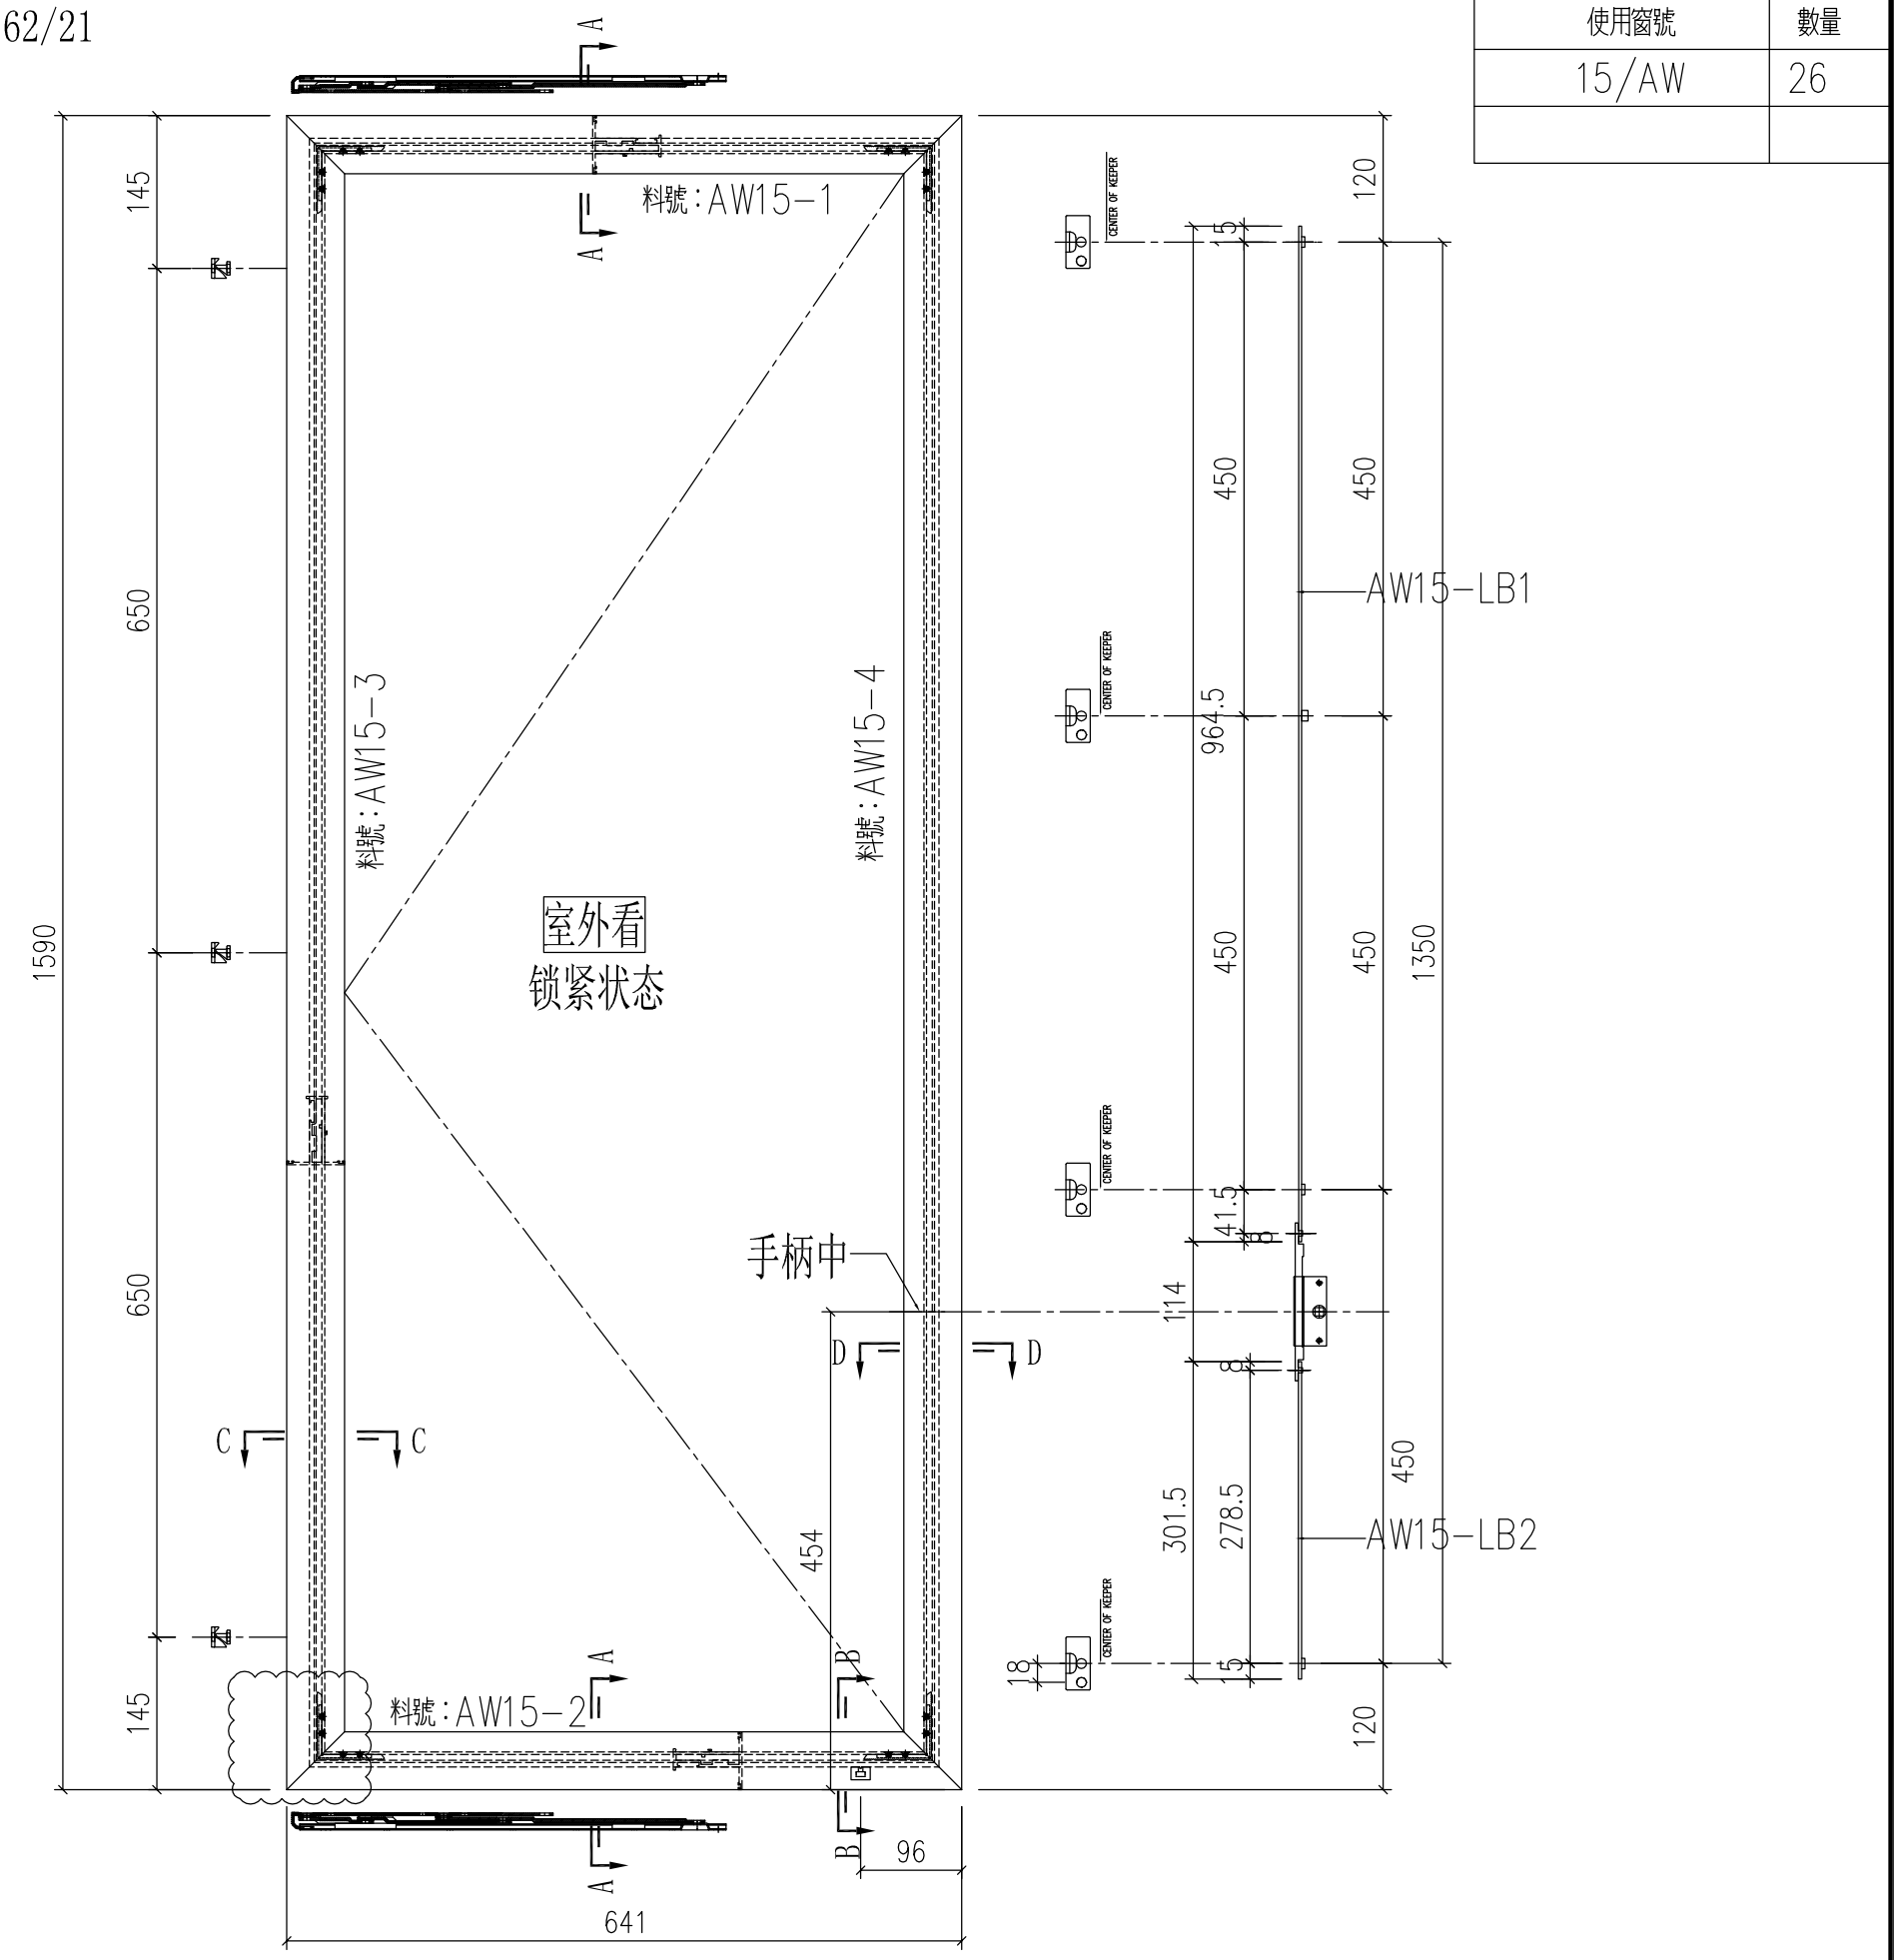

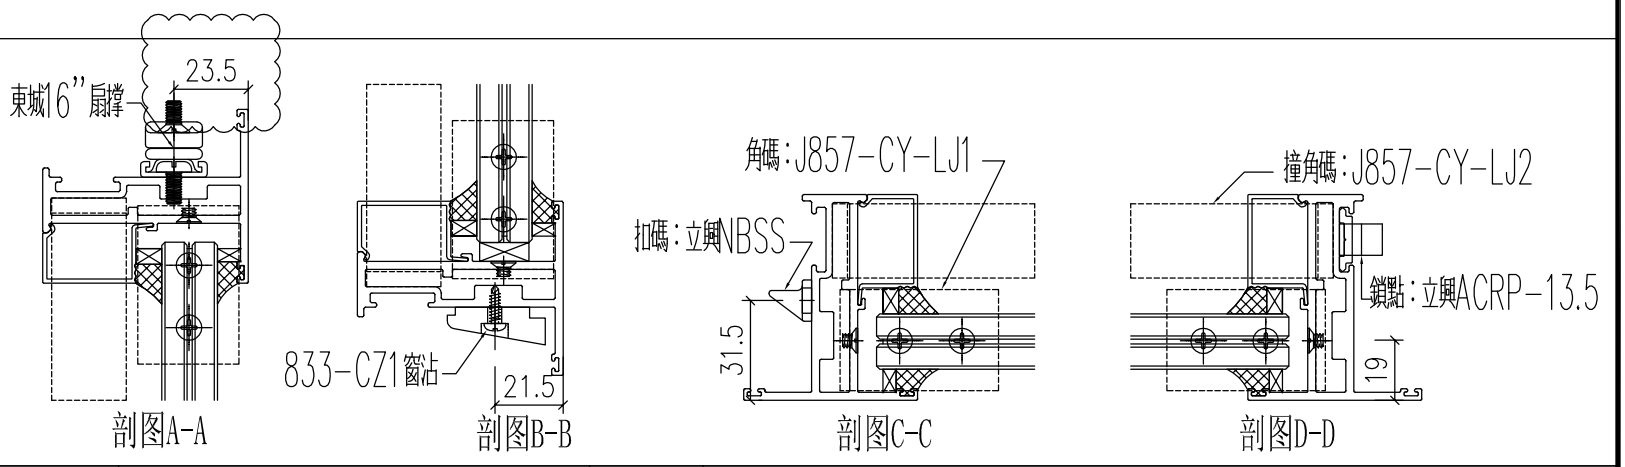


工程號	J-857	地盤	啟德站		
名　稱	多点锁放样图		採　用		附件
材　料	H122785		地盤		
顏　色	深灰色		工廠		

EG-DWG1

美特鋁質 有限公司 MIDI Aluminium Fabricator Ltd.					類別		物料號		
					制圖	HHQ	2021.11.15	圖號	AW15-1-FY1
修改	A	-			復核	WLQ	2021.11.15	數量	
日期	12.27	-			批准			位置	

原EI/4162/21

使用窗號	數量
15-1/AW	1
15-2/AW	1

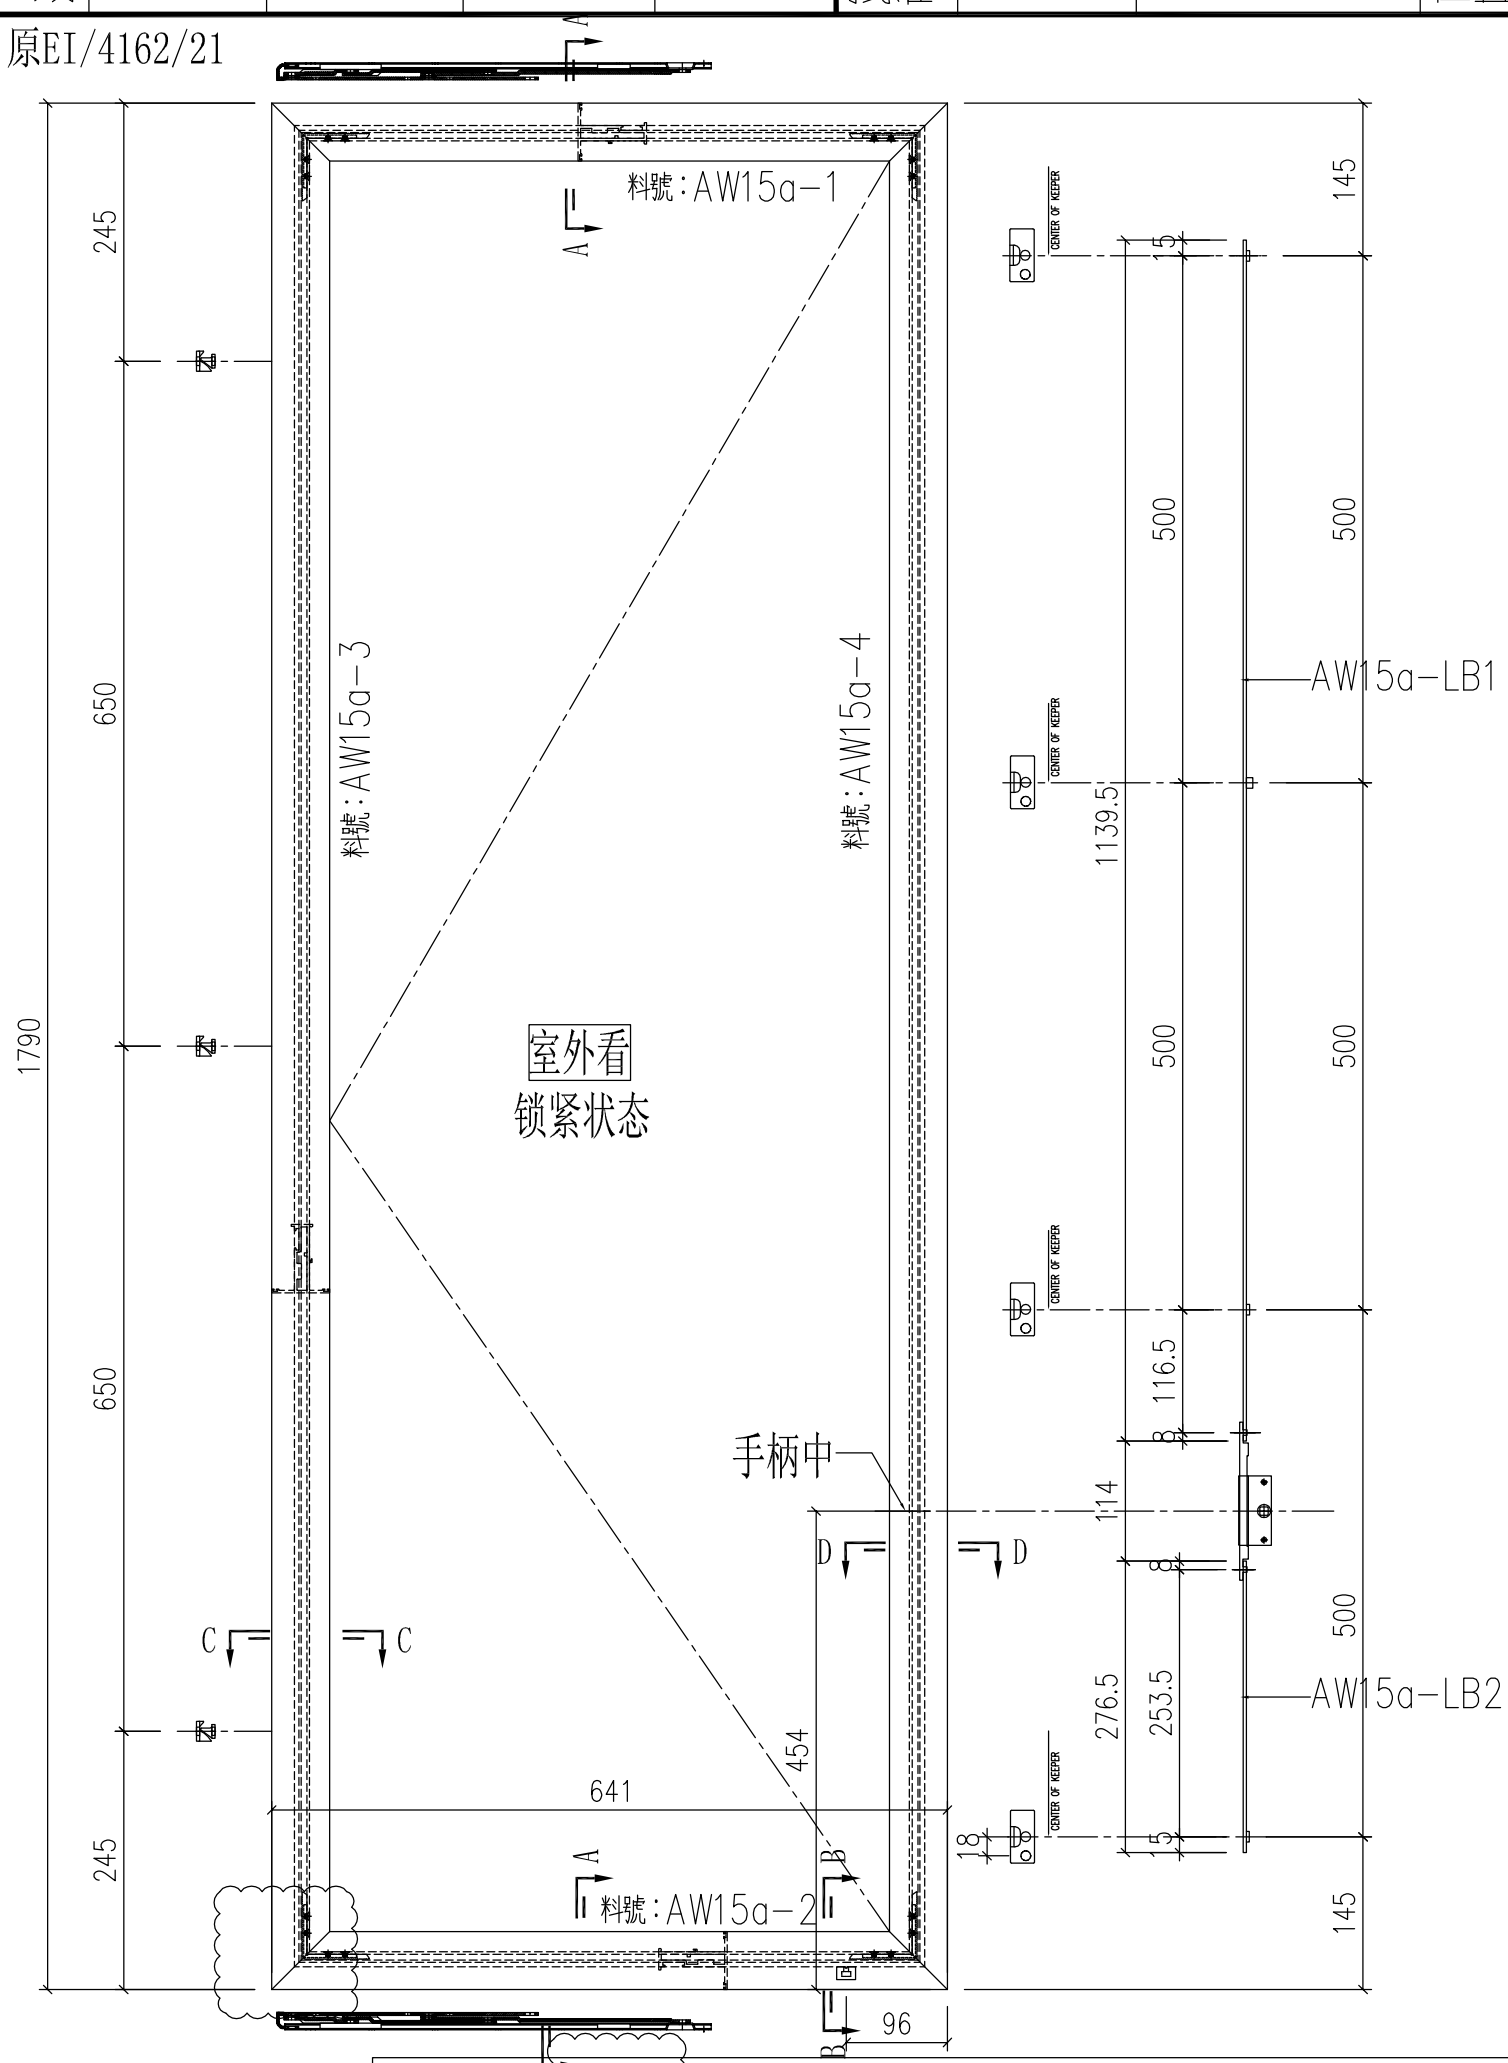


工程號	J-857	地盤	啟德站		
名　稱	多点锁放样图		採　用	附件	
材　料	H122785		地盤		
顏　色	深灰色		工廠		


EG-DWG1

美特鋁質 有限公司 MIDI Aluminium Fabricator Ltd.					類別		物料號		
					制圖	HHQ	2021.11.15	圖號	AW17-FY1
修改	A	-			復核	WLQ	2021.11.15	數量	
日期	12.27	-			批准			位置	

原EI/4162/21

使用窗號	數量
17/AW	26

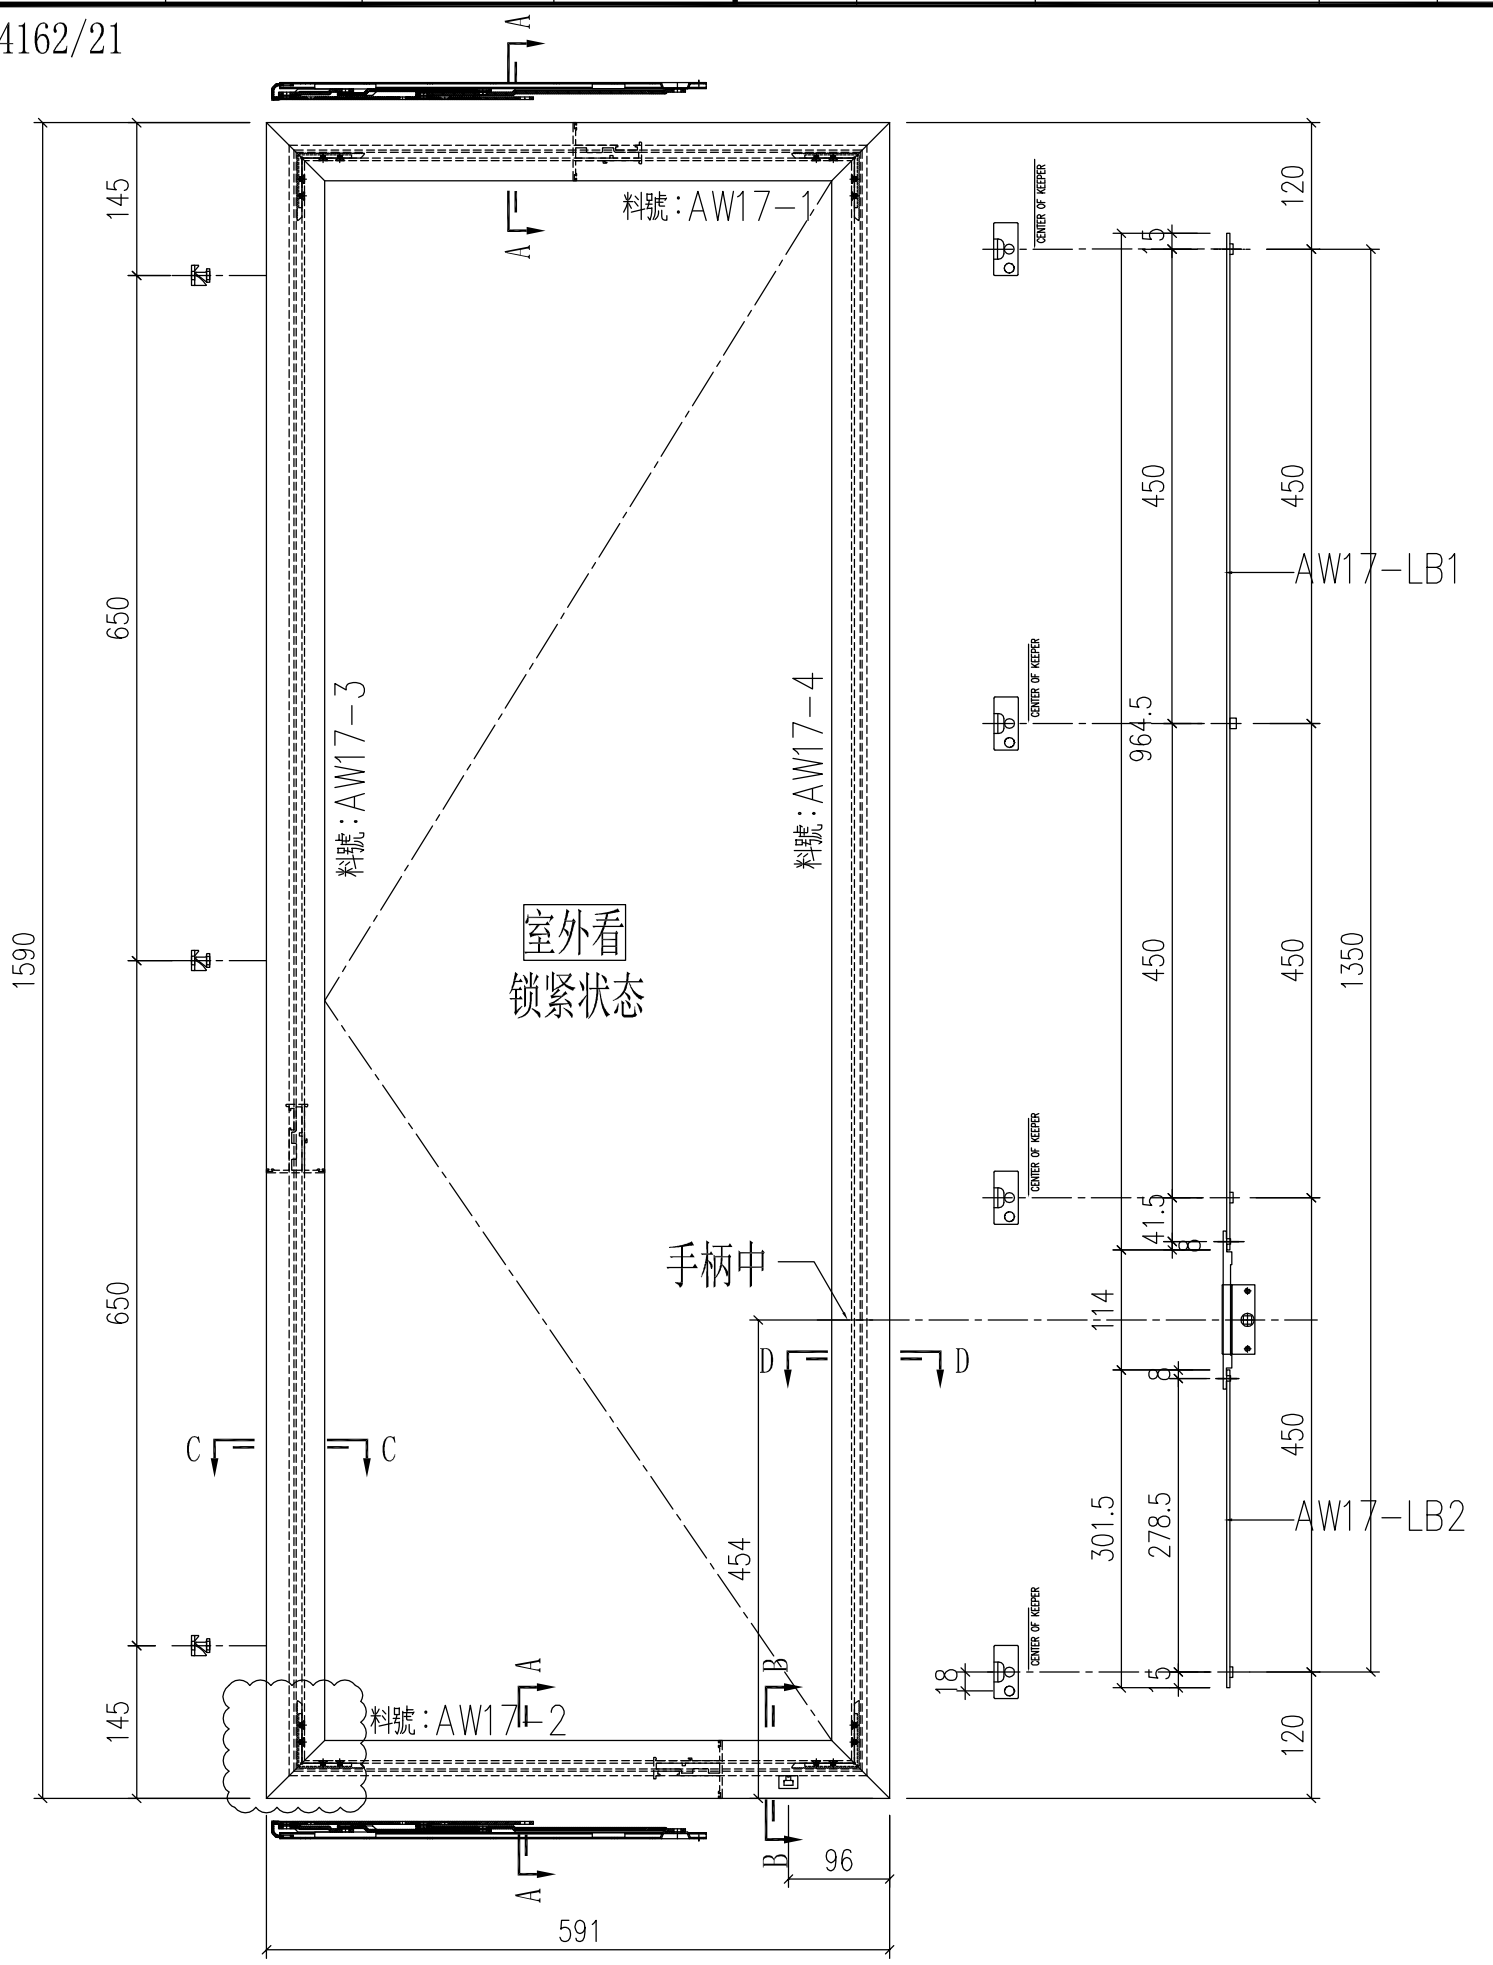

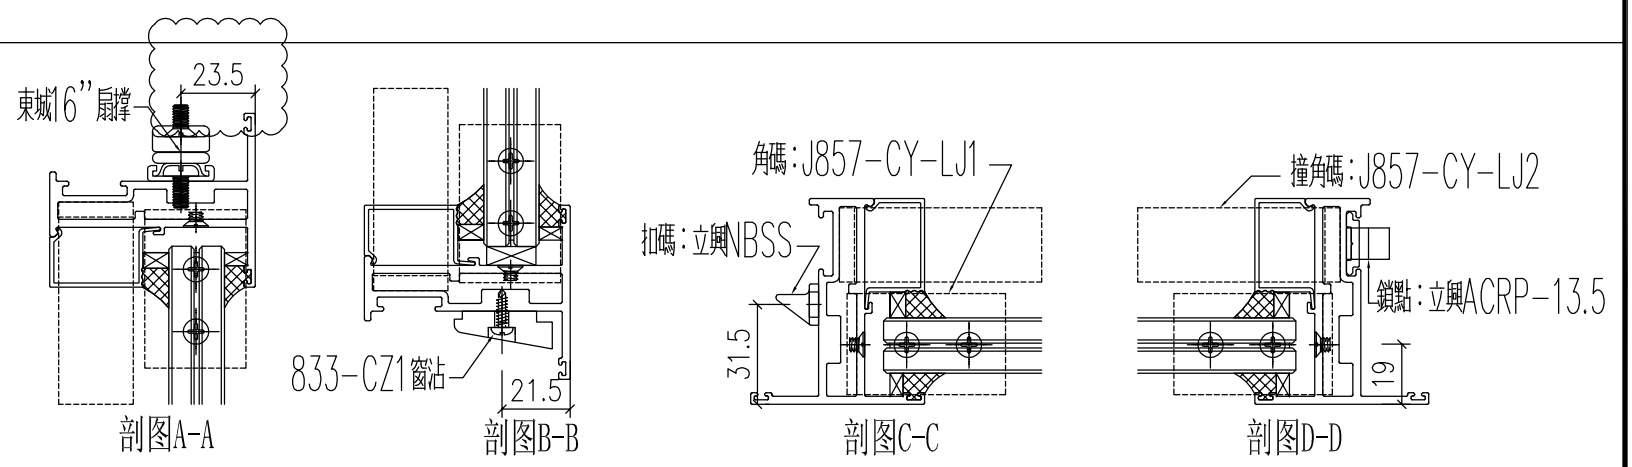


工程號	J-857	地盤	啟德站		附件	
名　稱	多点锁放样图		採　用			
材　料	H122785		地盤			
顏　色	深灰色		工廠			


EG-DWG1

美特鋁質 有限公司 MIDI Aluminium Fabricator Ltd.					類別		物料號		
					制圖	HHQ	2021.11.15	圖號	AW17-1-FY1
修改	A	-			復核	WLQ	2021.11.15	數量	
日期	12.27	-			批准			位置	

原EI/4162/21

使用窗號	數量
17-1/AW	1

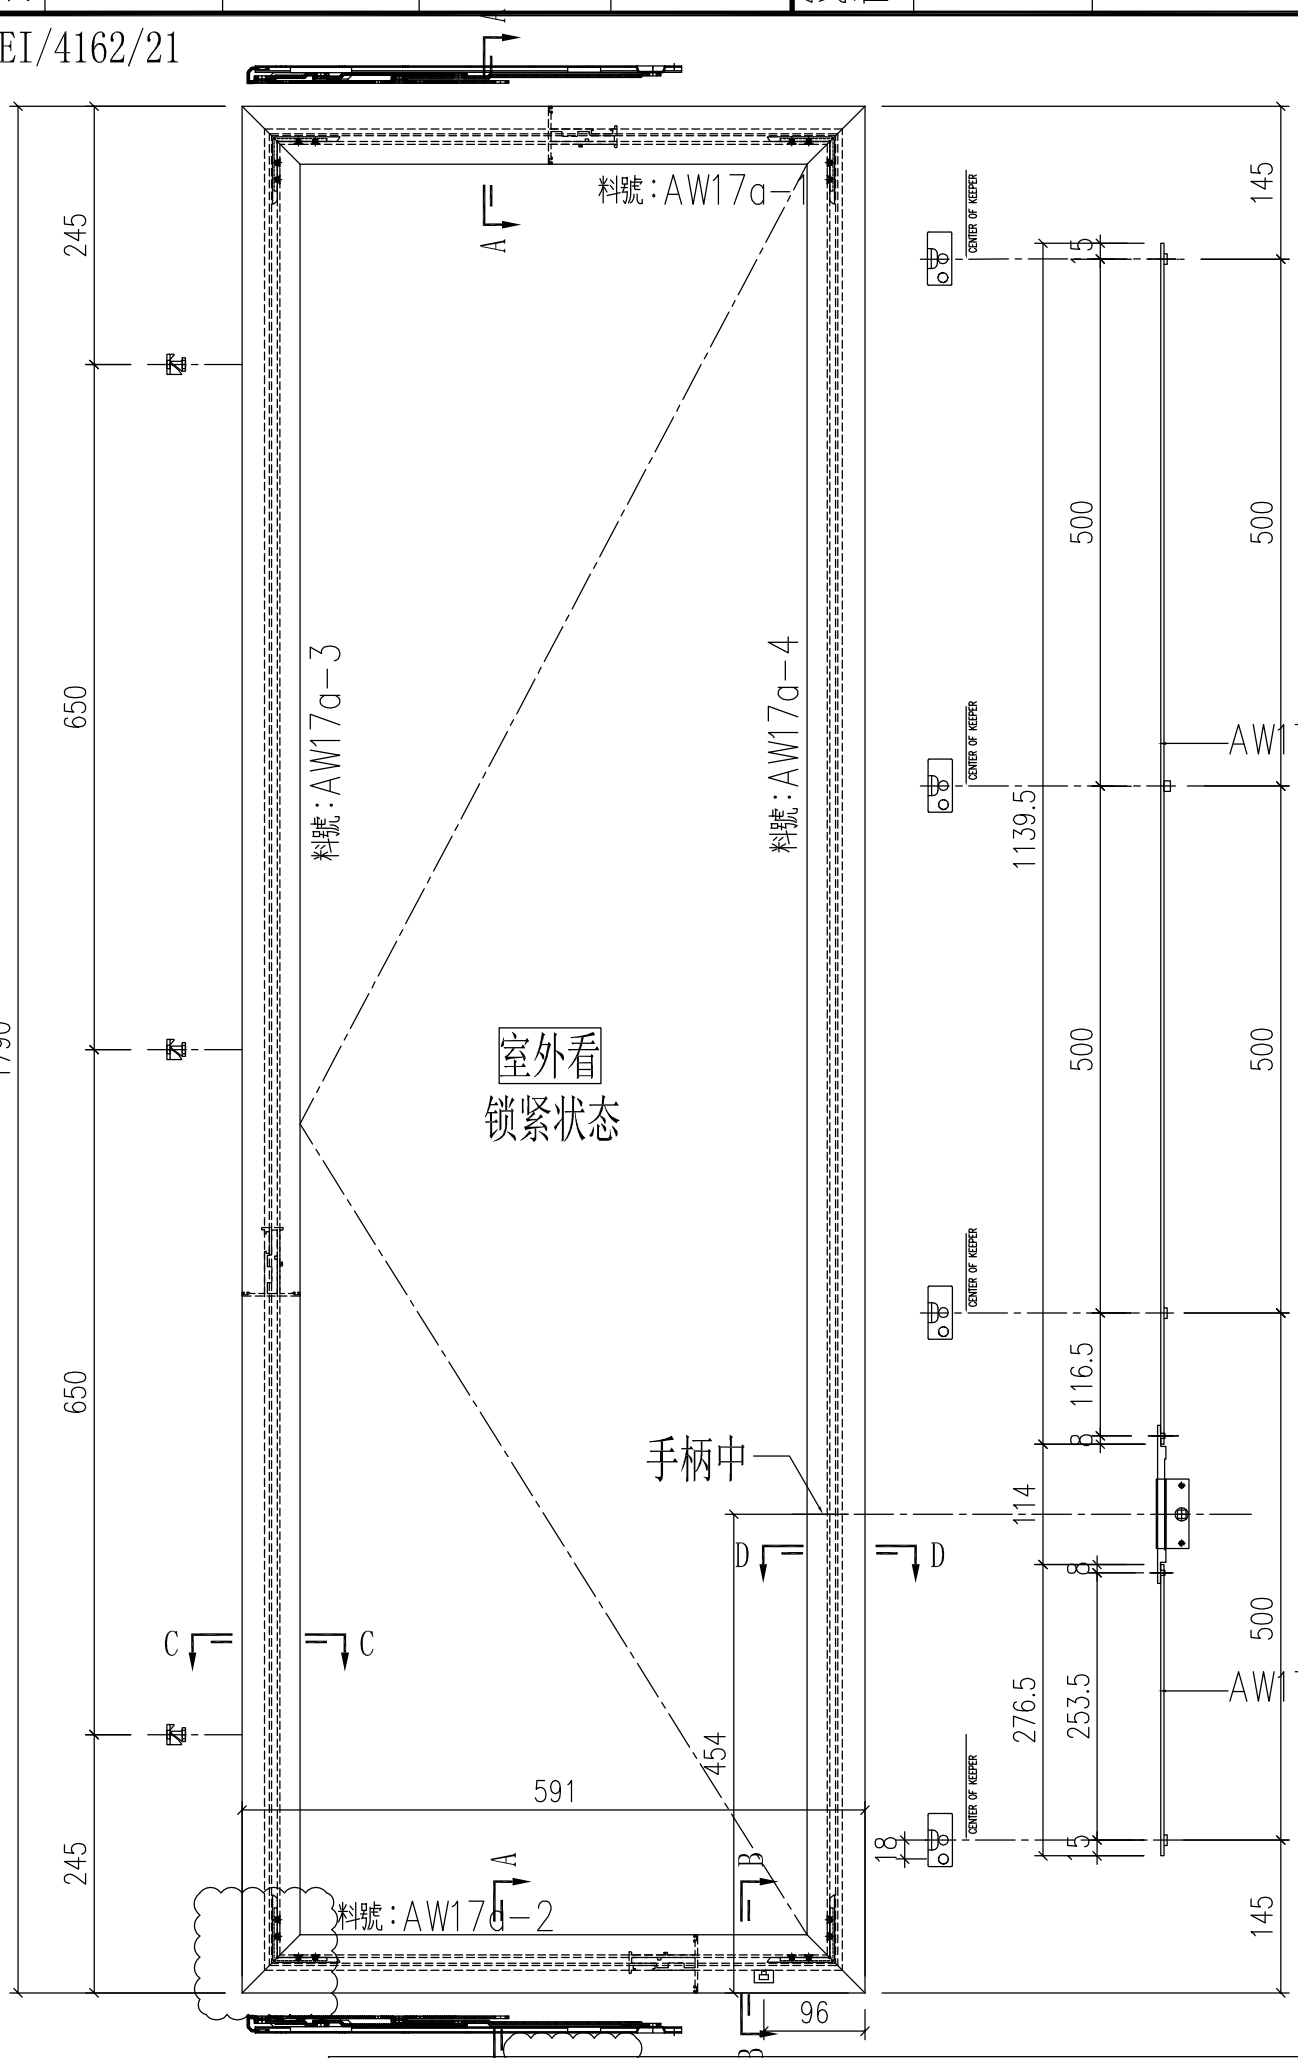

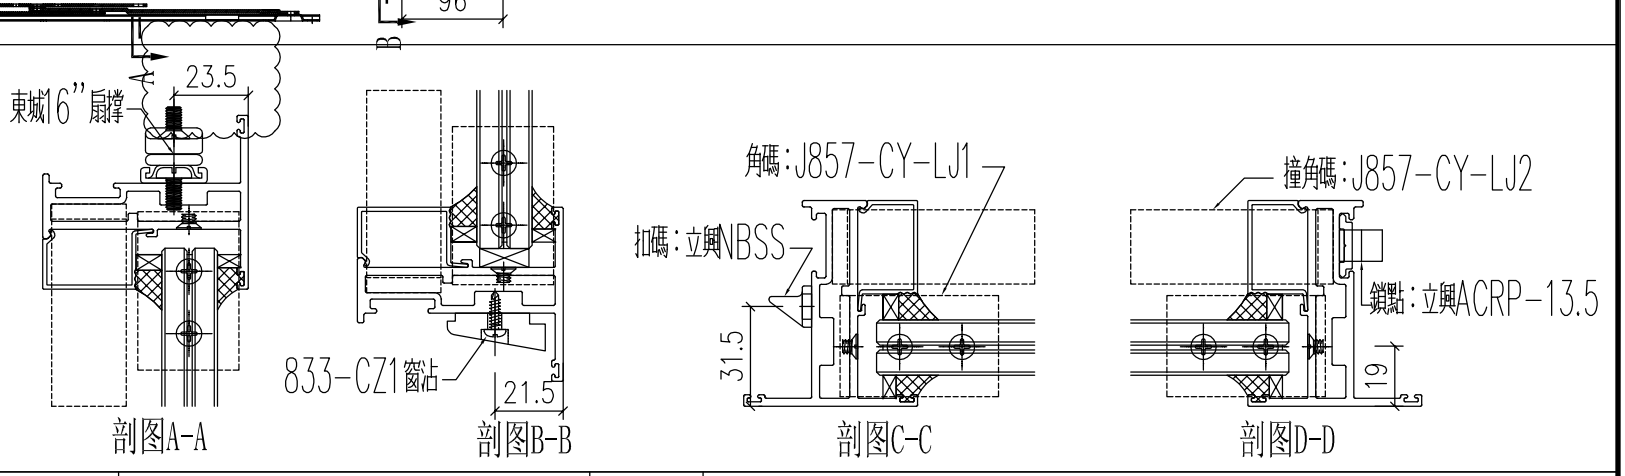

工程號	J-857	地盤	啟德站		
名　稱	多点锁放样图		採　用	附件	
材　料	H122785		地盤		
顏　色	深灰色		工廠		

EG-DWG1


美特鋁質 有限公司
MIDI Aluminium Fabricator Ltd.


修改	A	-		
日期	12.27	-		

類別		物料號		
制圖	HHQ	2021.11.15	圖號	AW15R-FY1
復核	WLQ	2021.11.15	數量	
批准			位置	


使用窗號	數量
15R/AW	22

原EI/4162/21

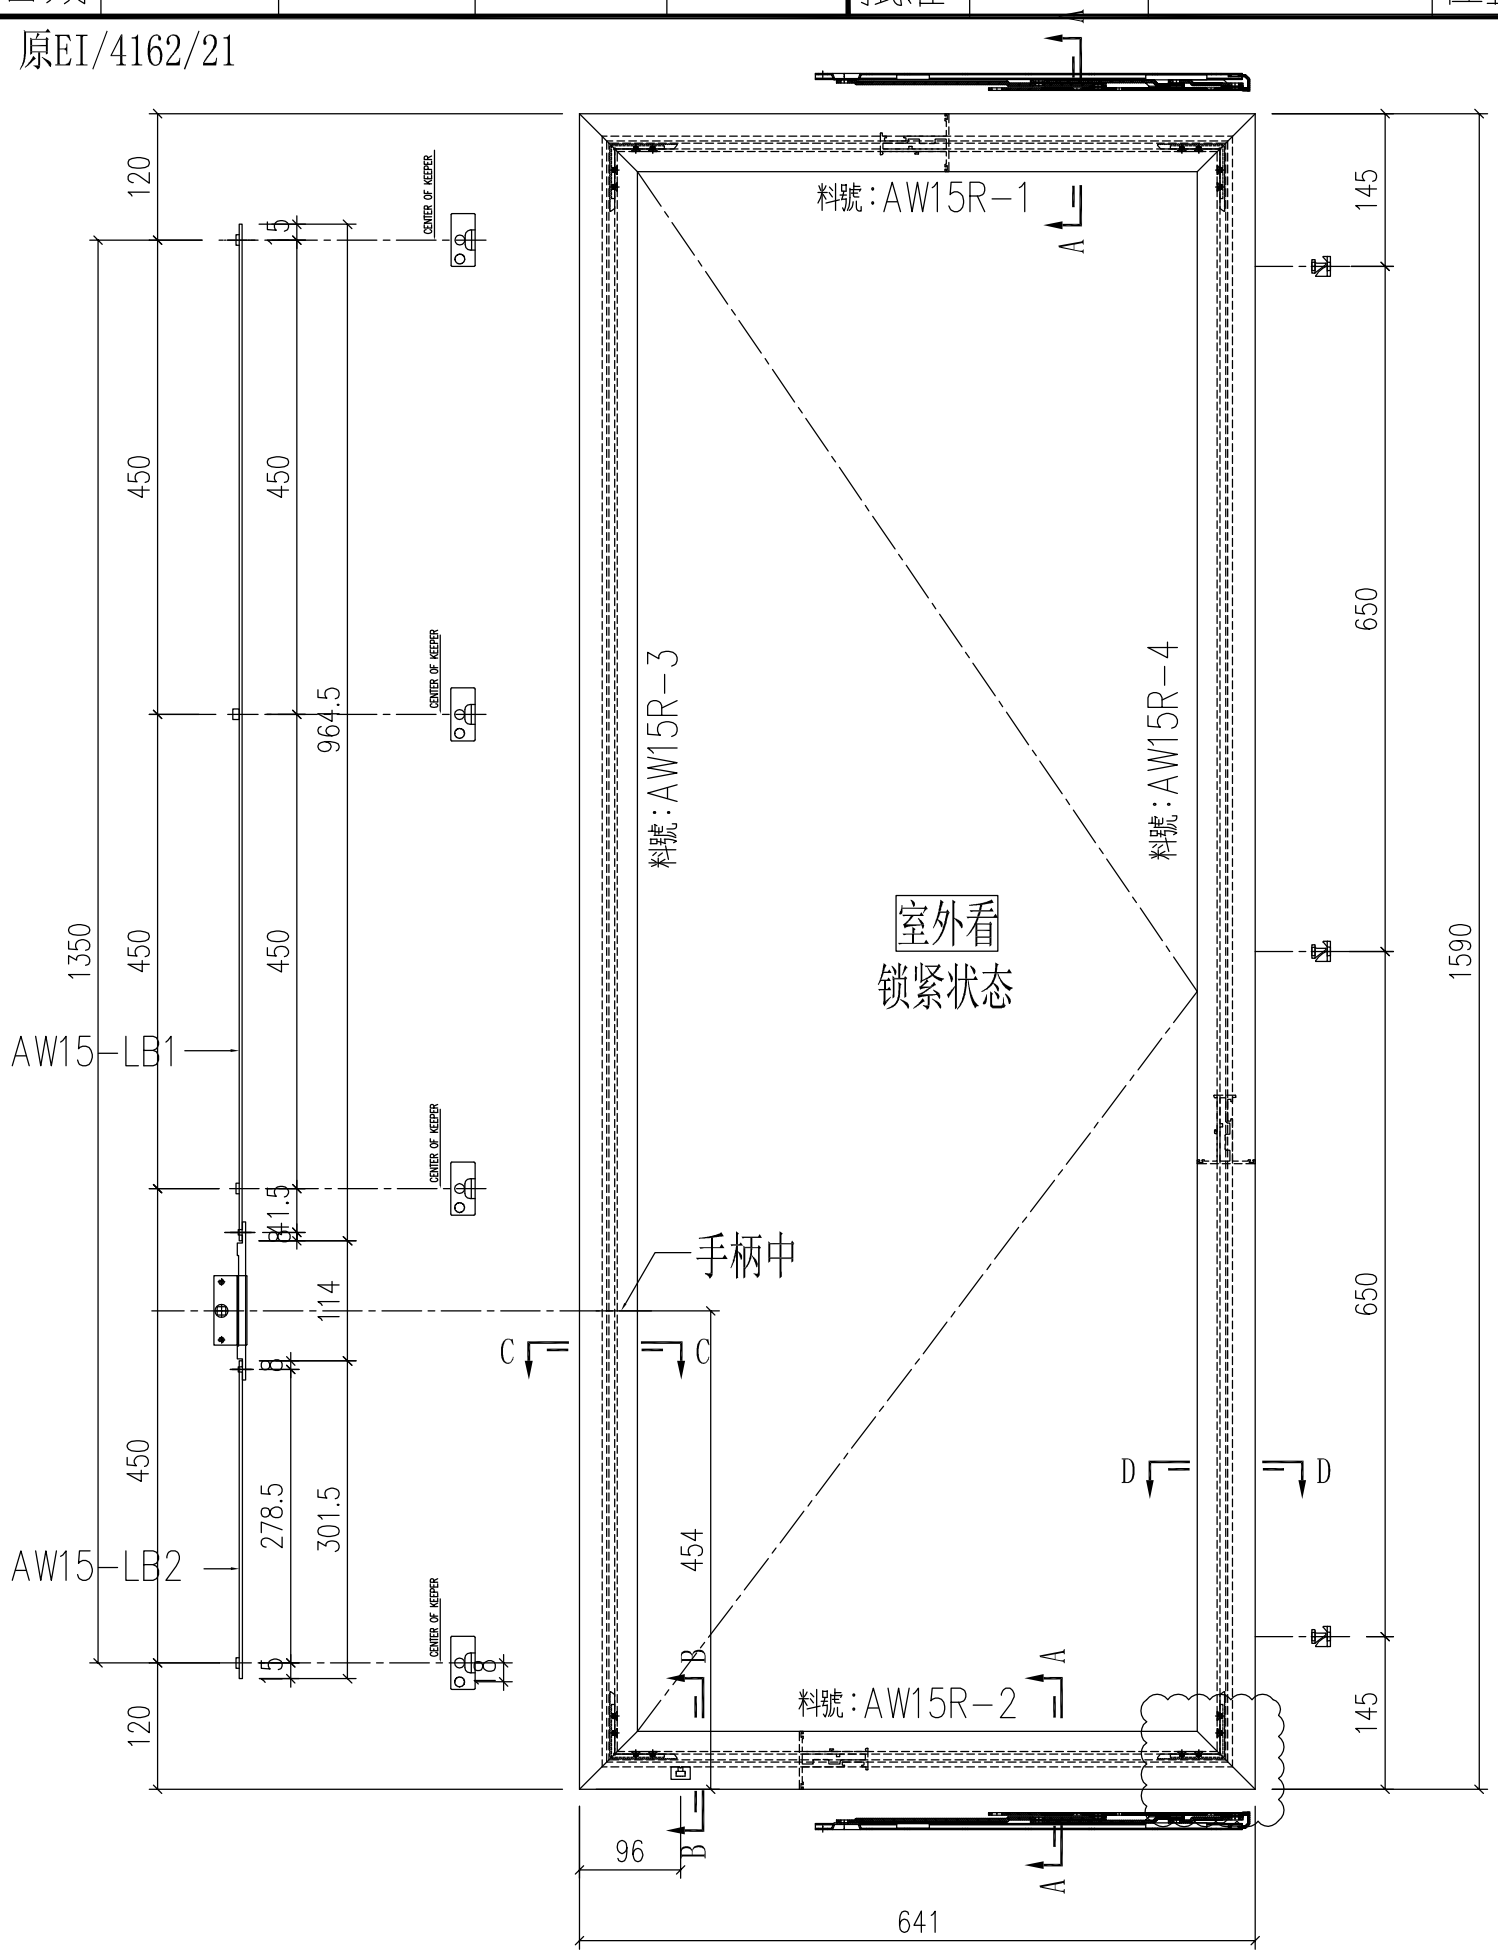


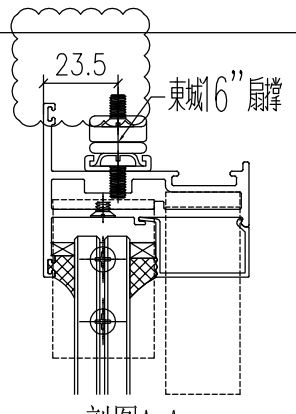


剖图A-A

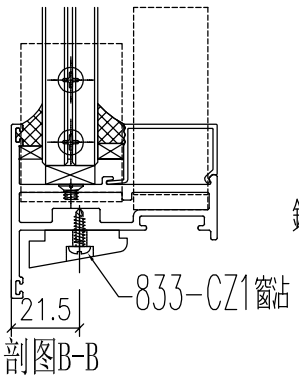

剖图B-B

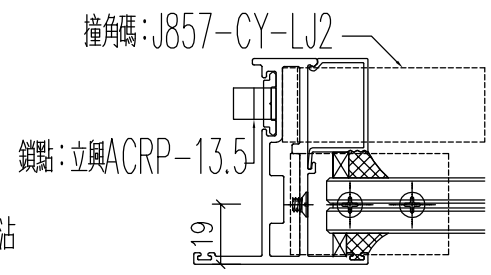

剖图C-C

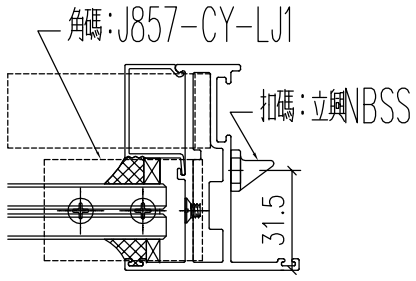

剖图D-D

工程號	J-857	地盤	啟德站		附件
名　稱	多点锁放样图		採　用		
材　料	H122785		地盤		
顏　色	深灰色		工廠		

EG-DWG1


美特鋁質 有限公司
MIDI Aluminium Fabricator Ltd.


修改	A	-		
日期	12.27	-		

類別		物料號		
制圖	HHQ	2021.11.15	圖號	AW15R-1-FY1
復核	WLQ	2021.11.15	數量	
批准			位置	


使用窗號	數量
15R-1/AW	1
15R-2/AW	1

原EI/4162/21

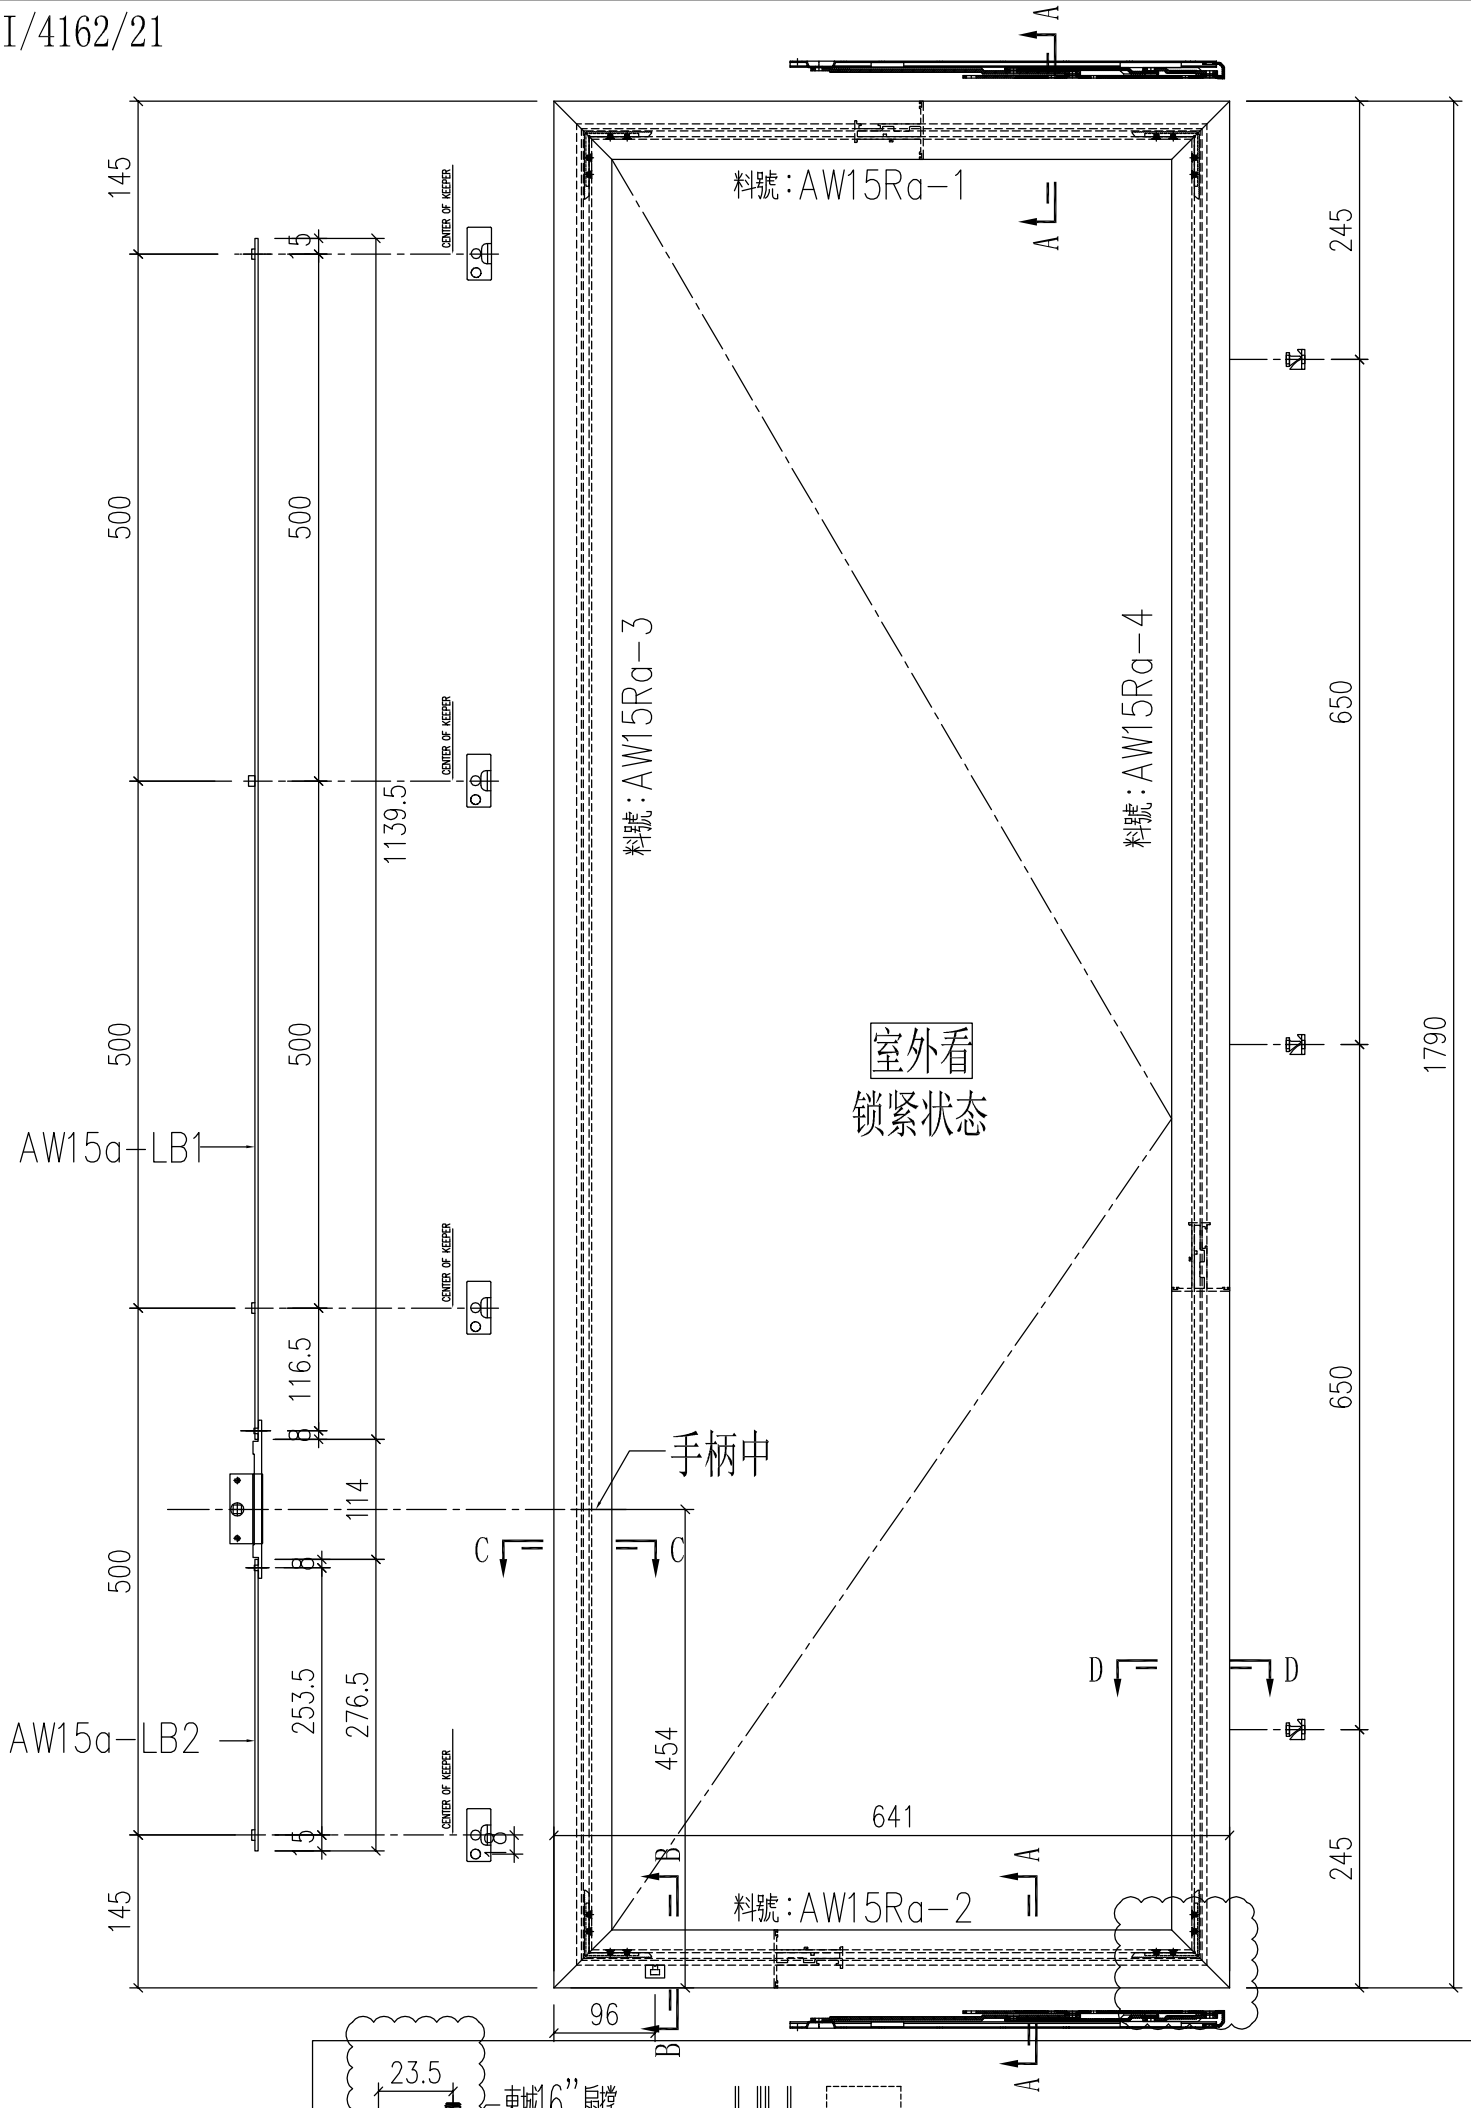


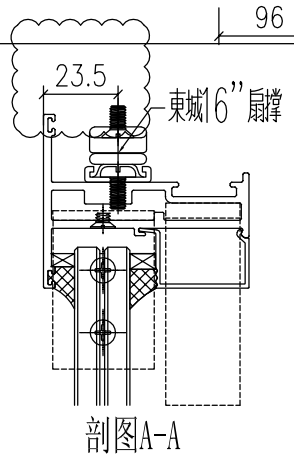


剖图A-A

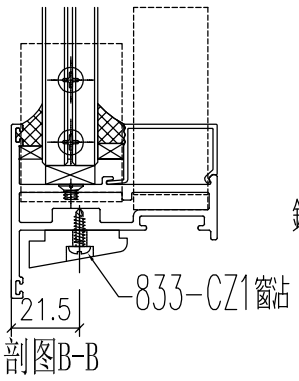

剖图B-B

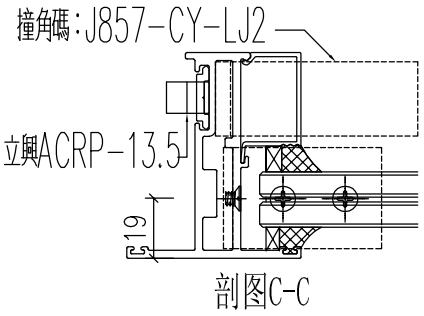

剖图C-C

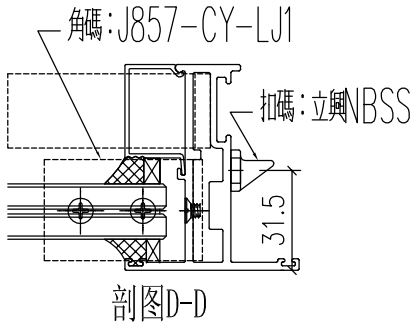

剖图D-D

工程號	J-857	地盤	啟德站	附件	
名　稱	多点锁放样图	採　用			
材　料	H122785	地盤			
顏　色	深灰色	工廠			


EG-DWG1


美特鋁質 有限公司 MIDI Aluminium Fabricator Ltd.				
修改	A	-		
日期	12.27	-		

類別		物料號		
制圖	HHQ	2021.11.15	圖號	AW17R-FY1
復核	WLQ	2021.11.15	數量	
批准			位置	

原EI/4162/21

使用窗號	數量
17R/AW	26

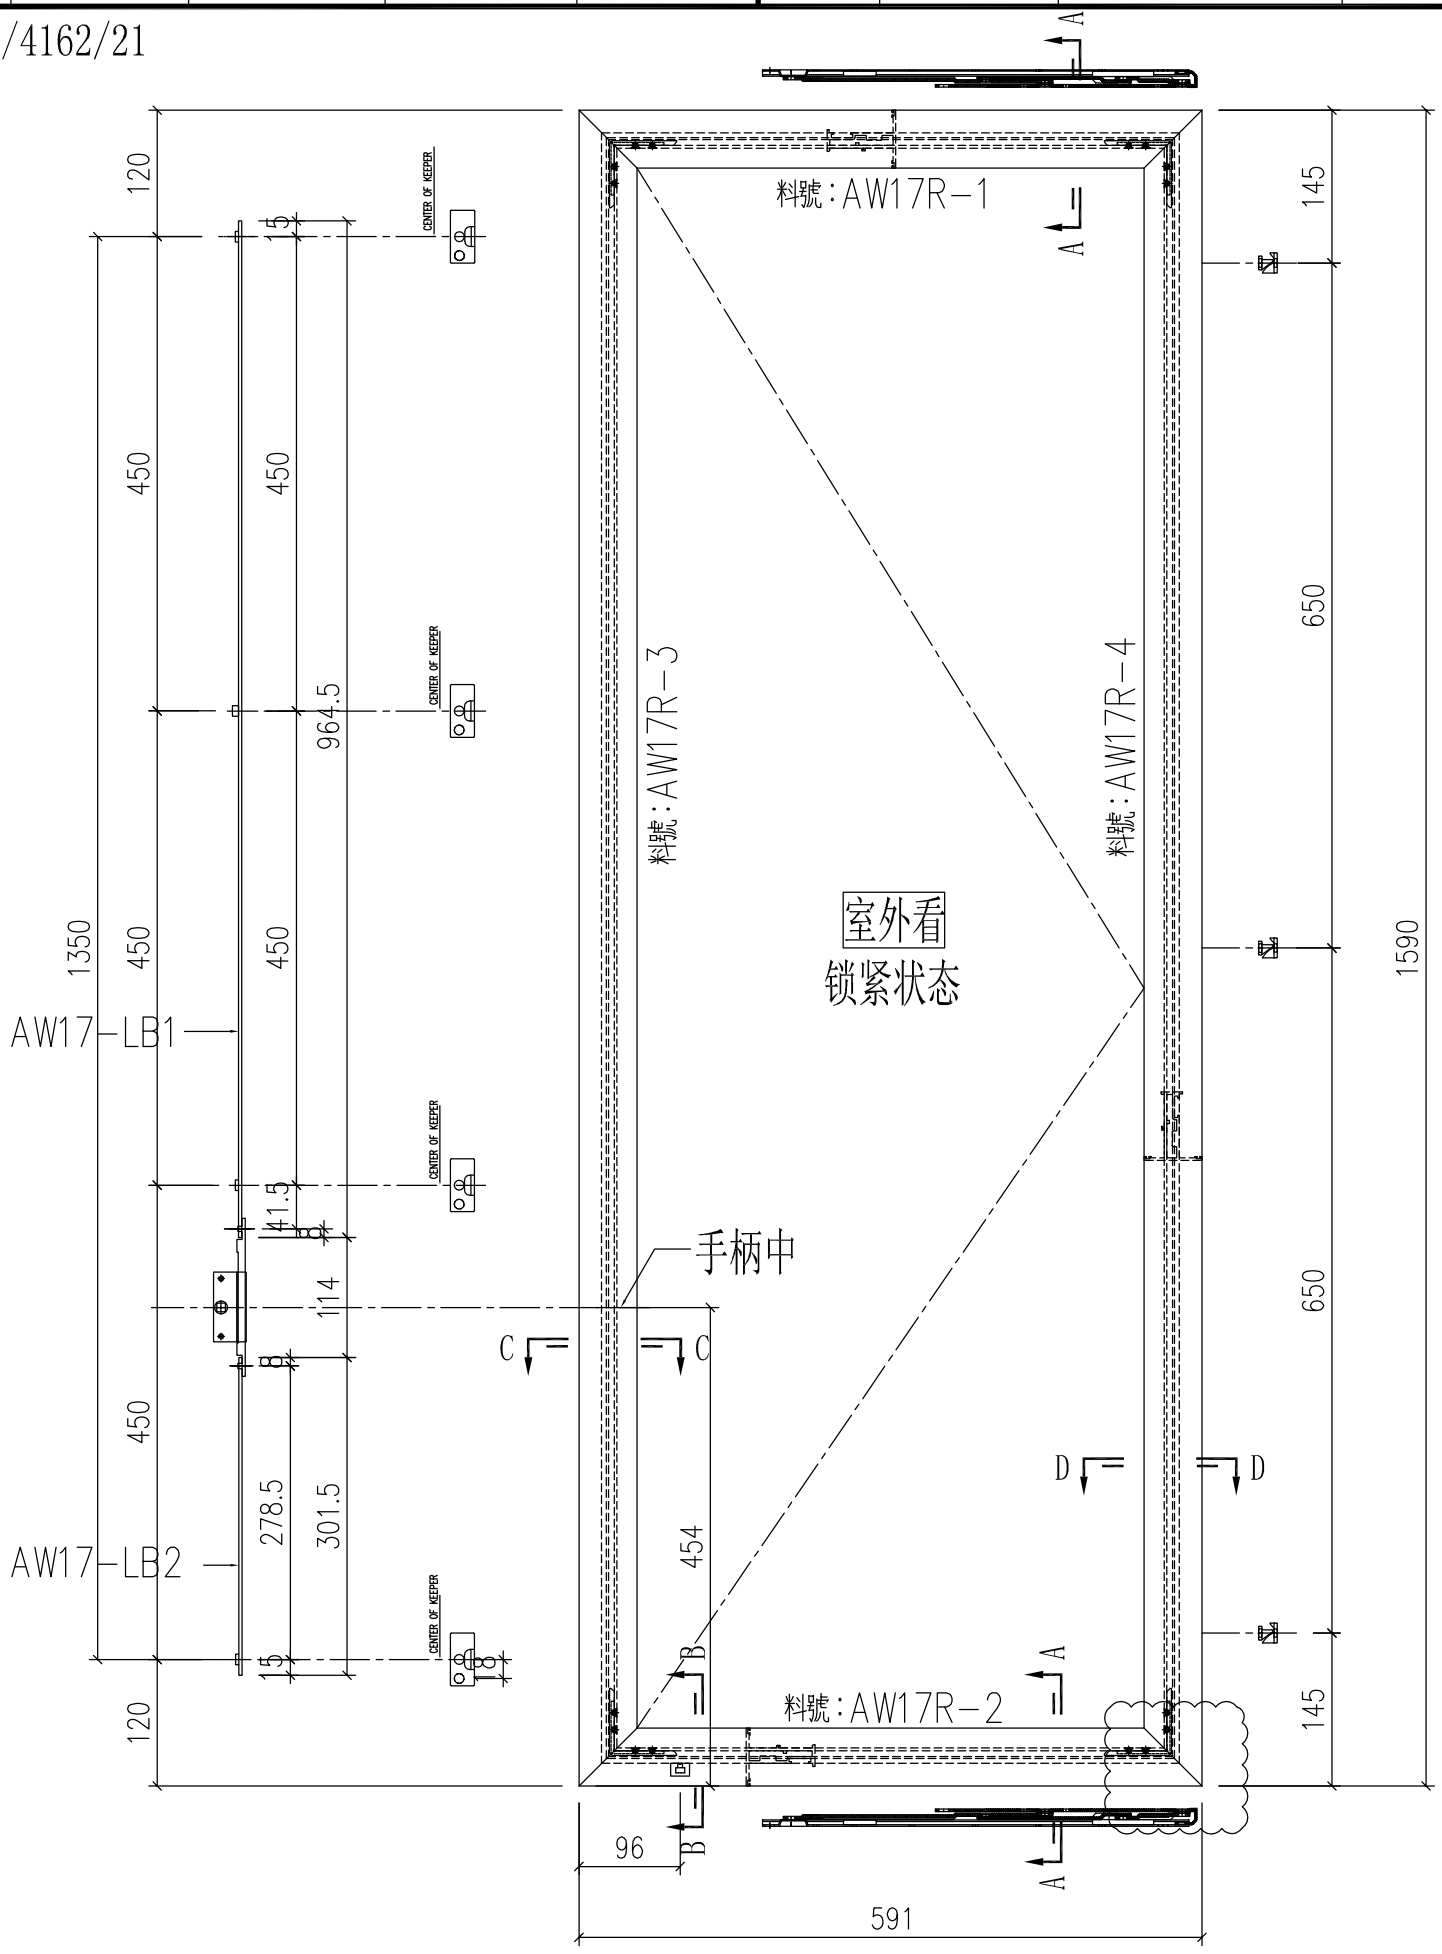

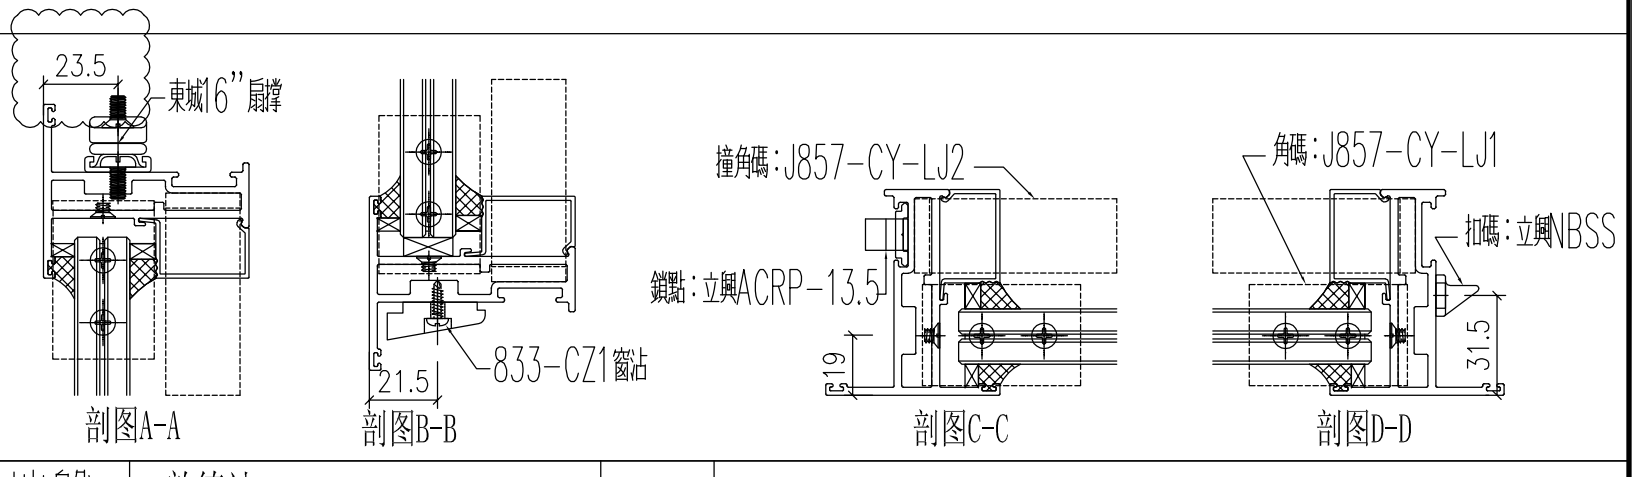

工程號	J-857	地盤	啟德站	附件	
名　稱	多点锁放样图		採　用		
材　料	H122785		地盤		
顏　色	深灰色		工廠		

EG-DWG1


美特鋁質 有限公司
MIDI Aluminium Fabricator Ltd.

修改	A	-		
日期	12.27	-		

類別		物料號		
制圖	HHQ	2021.11.15	圖號	AW17R-1-FY1
復核	WLQ	2021.11.15	數量	
批准			位置	

使用窗號	數量
17R-1/AW	1

原EI/4162/21

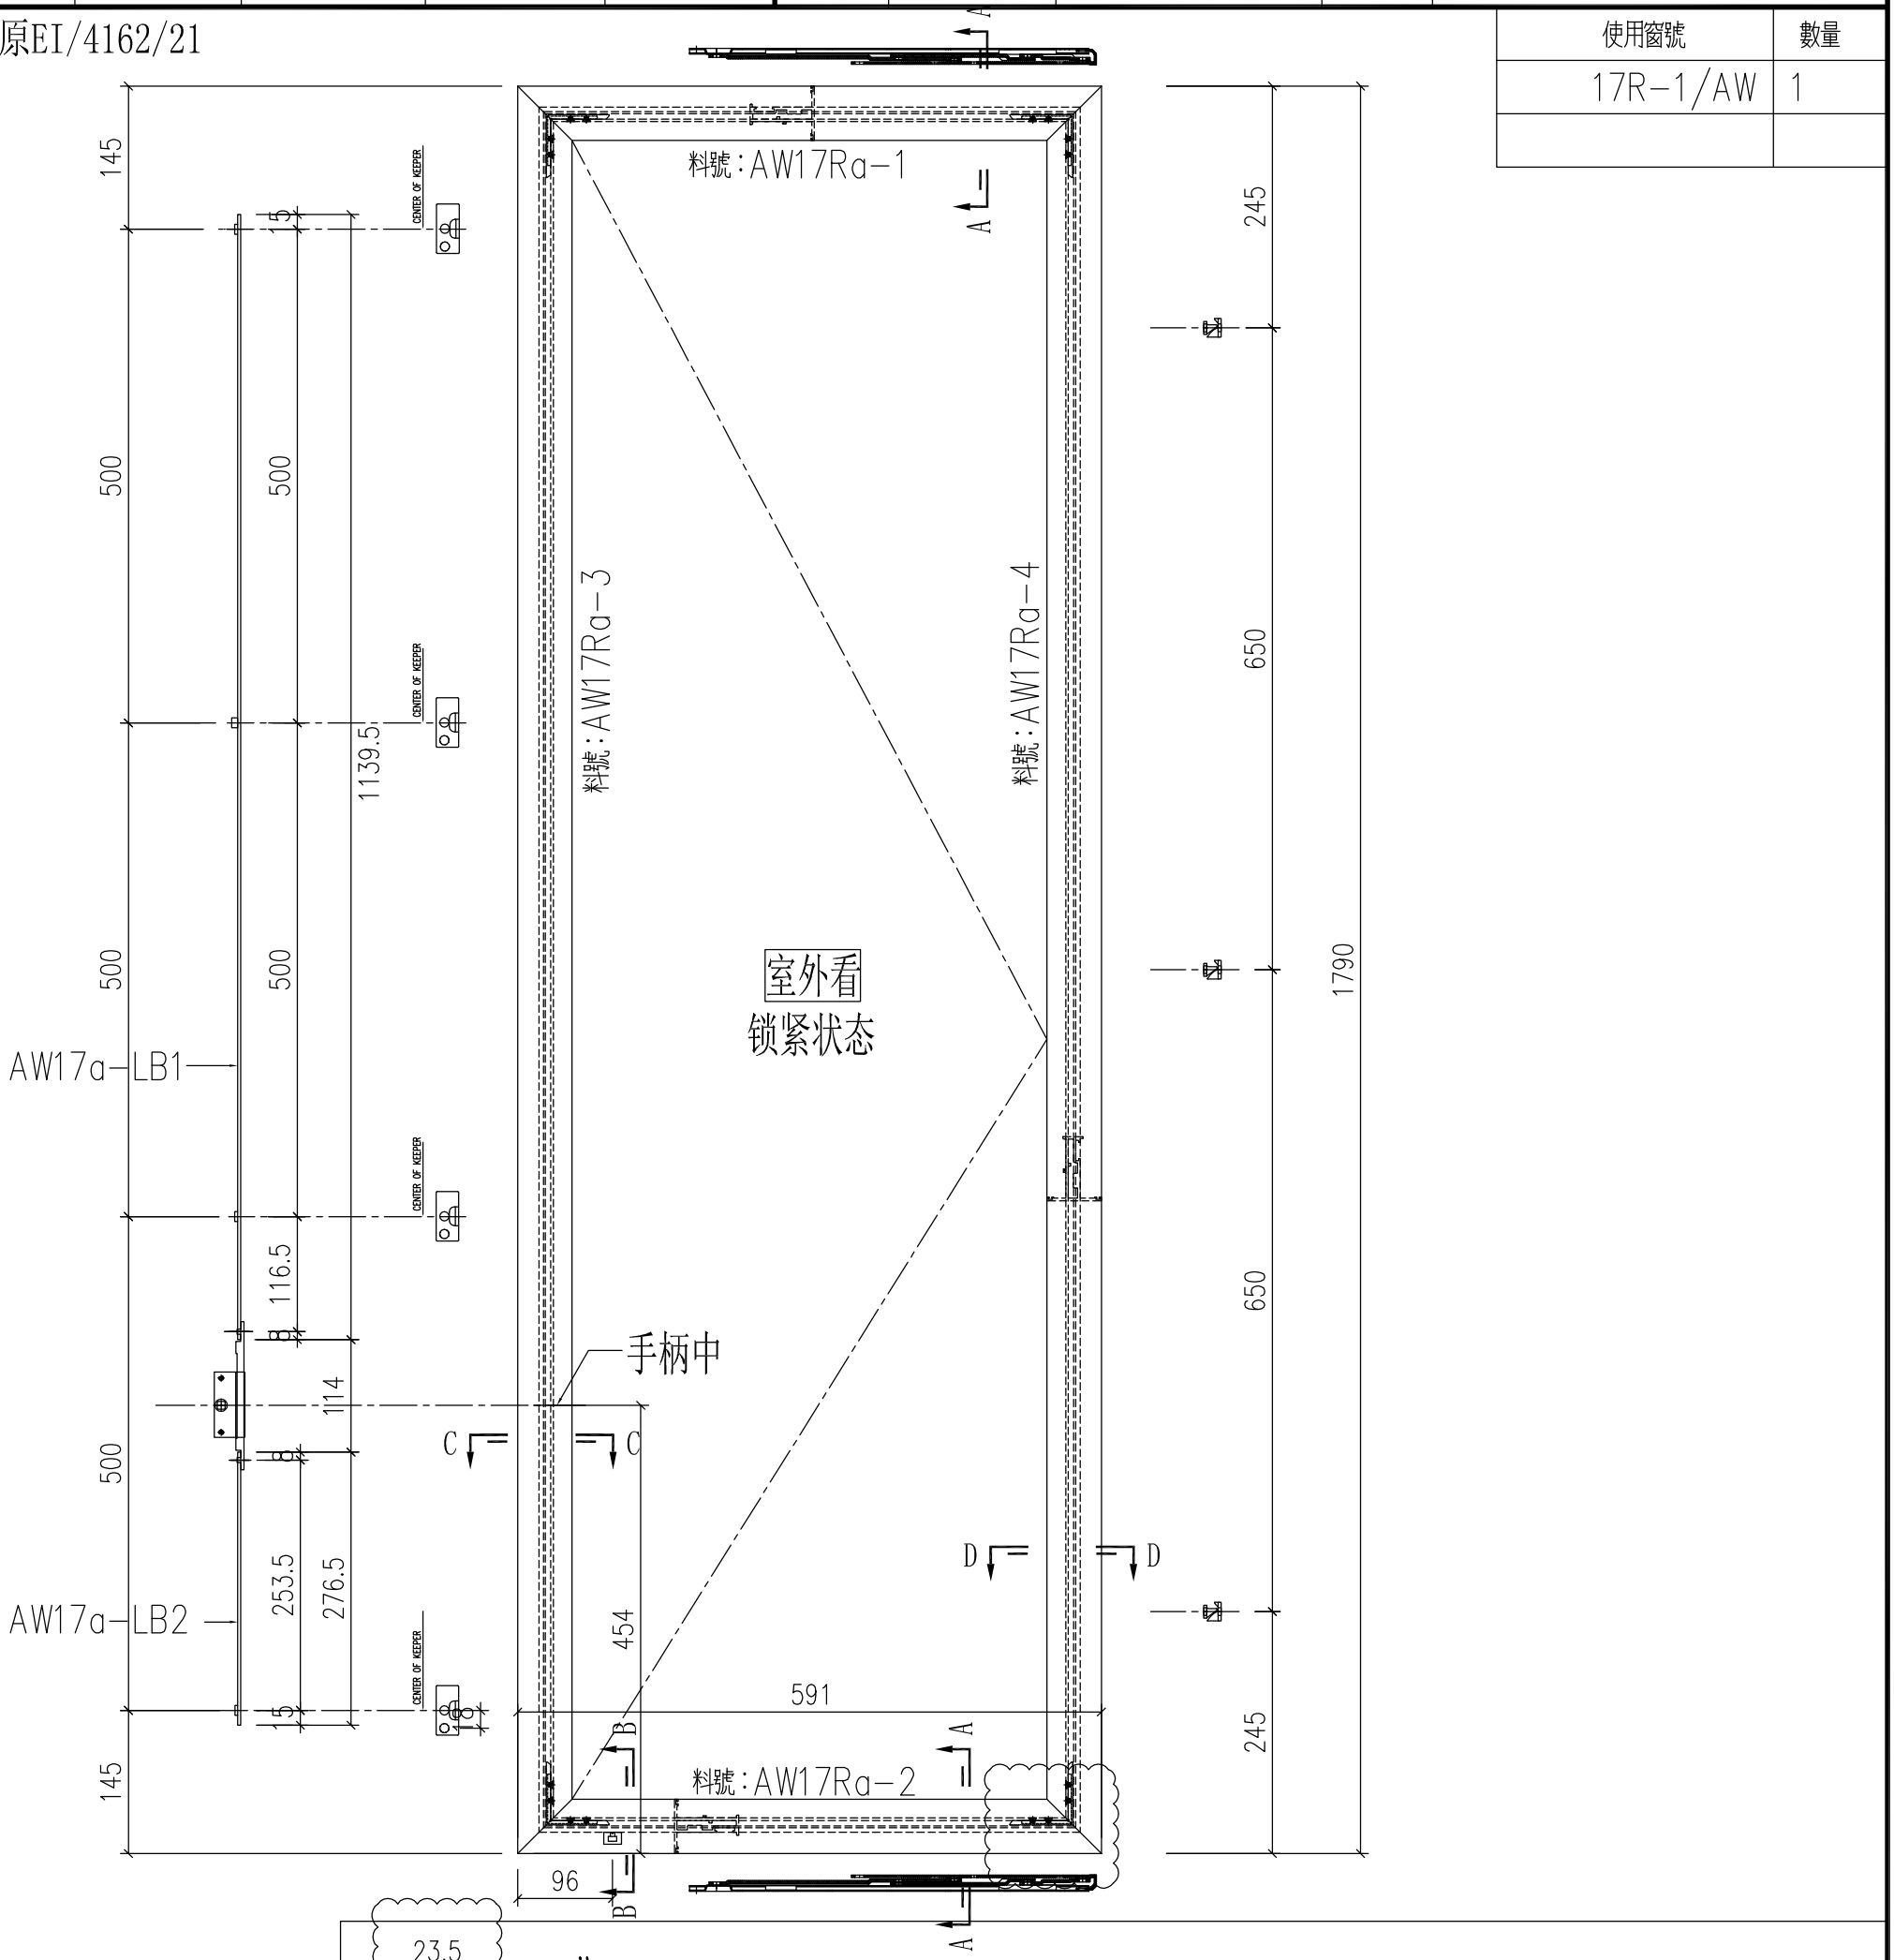

工程號	J-857	地盤	啟德站		
名　稱	多点锁放样图			採　用	
材　料	H122785			地盤	
顏　色	深灰色			工廠	

附件


EG-DWG1

美特鋁質 有限公司 MIDI Aluminium Fabricator Ltd.				
修改	A	-		
日期	12.27	-		

類別		物料號		
制圖	HHQ	2021.11.15	圖號	AW16-FY1
復核	WLQ	2021.11.15	數量	
批准			位置	

原EI/4162/21

使用窗號	數量
16/AW	26
16R/AW	26

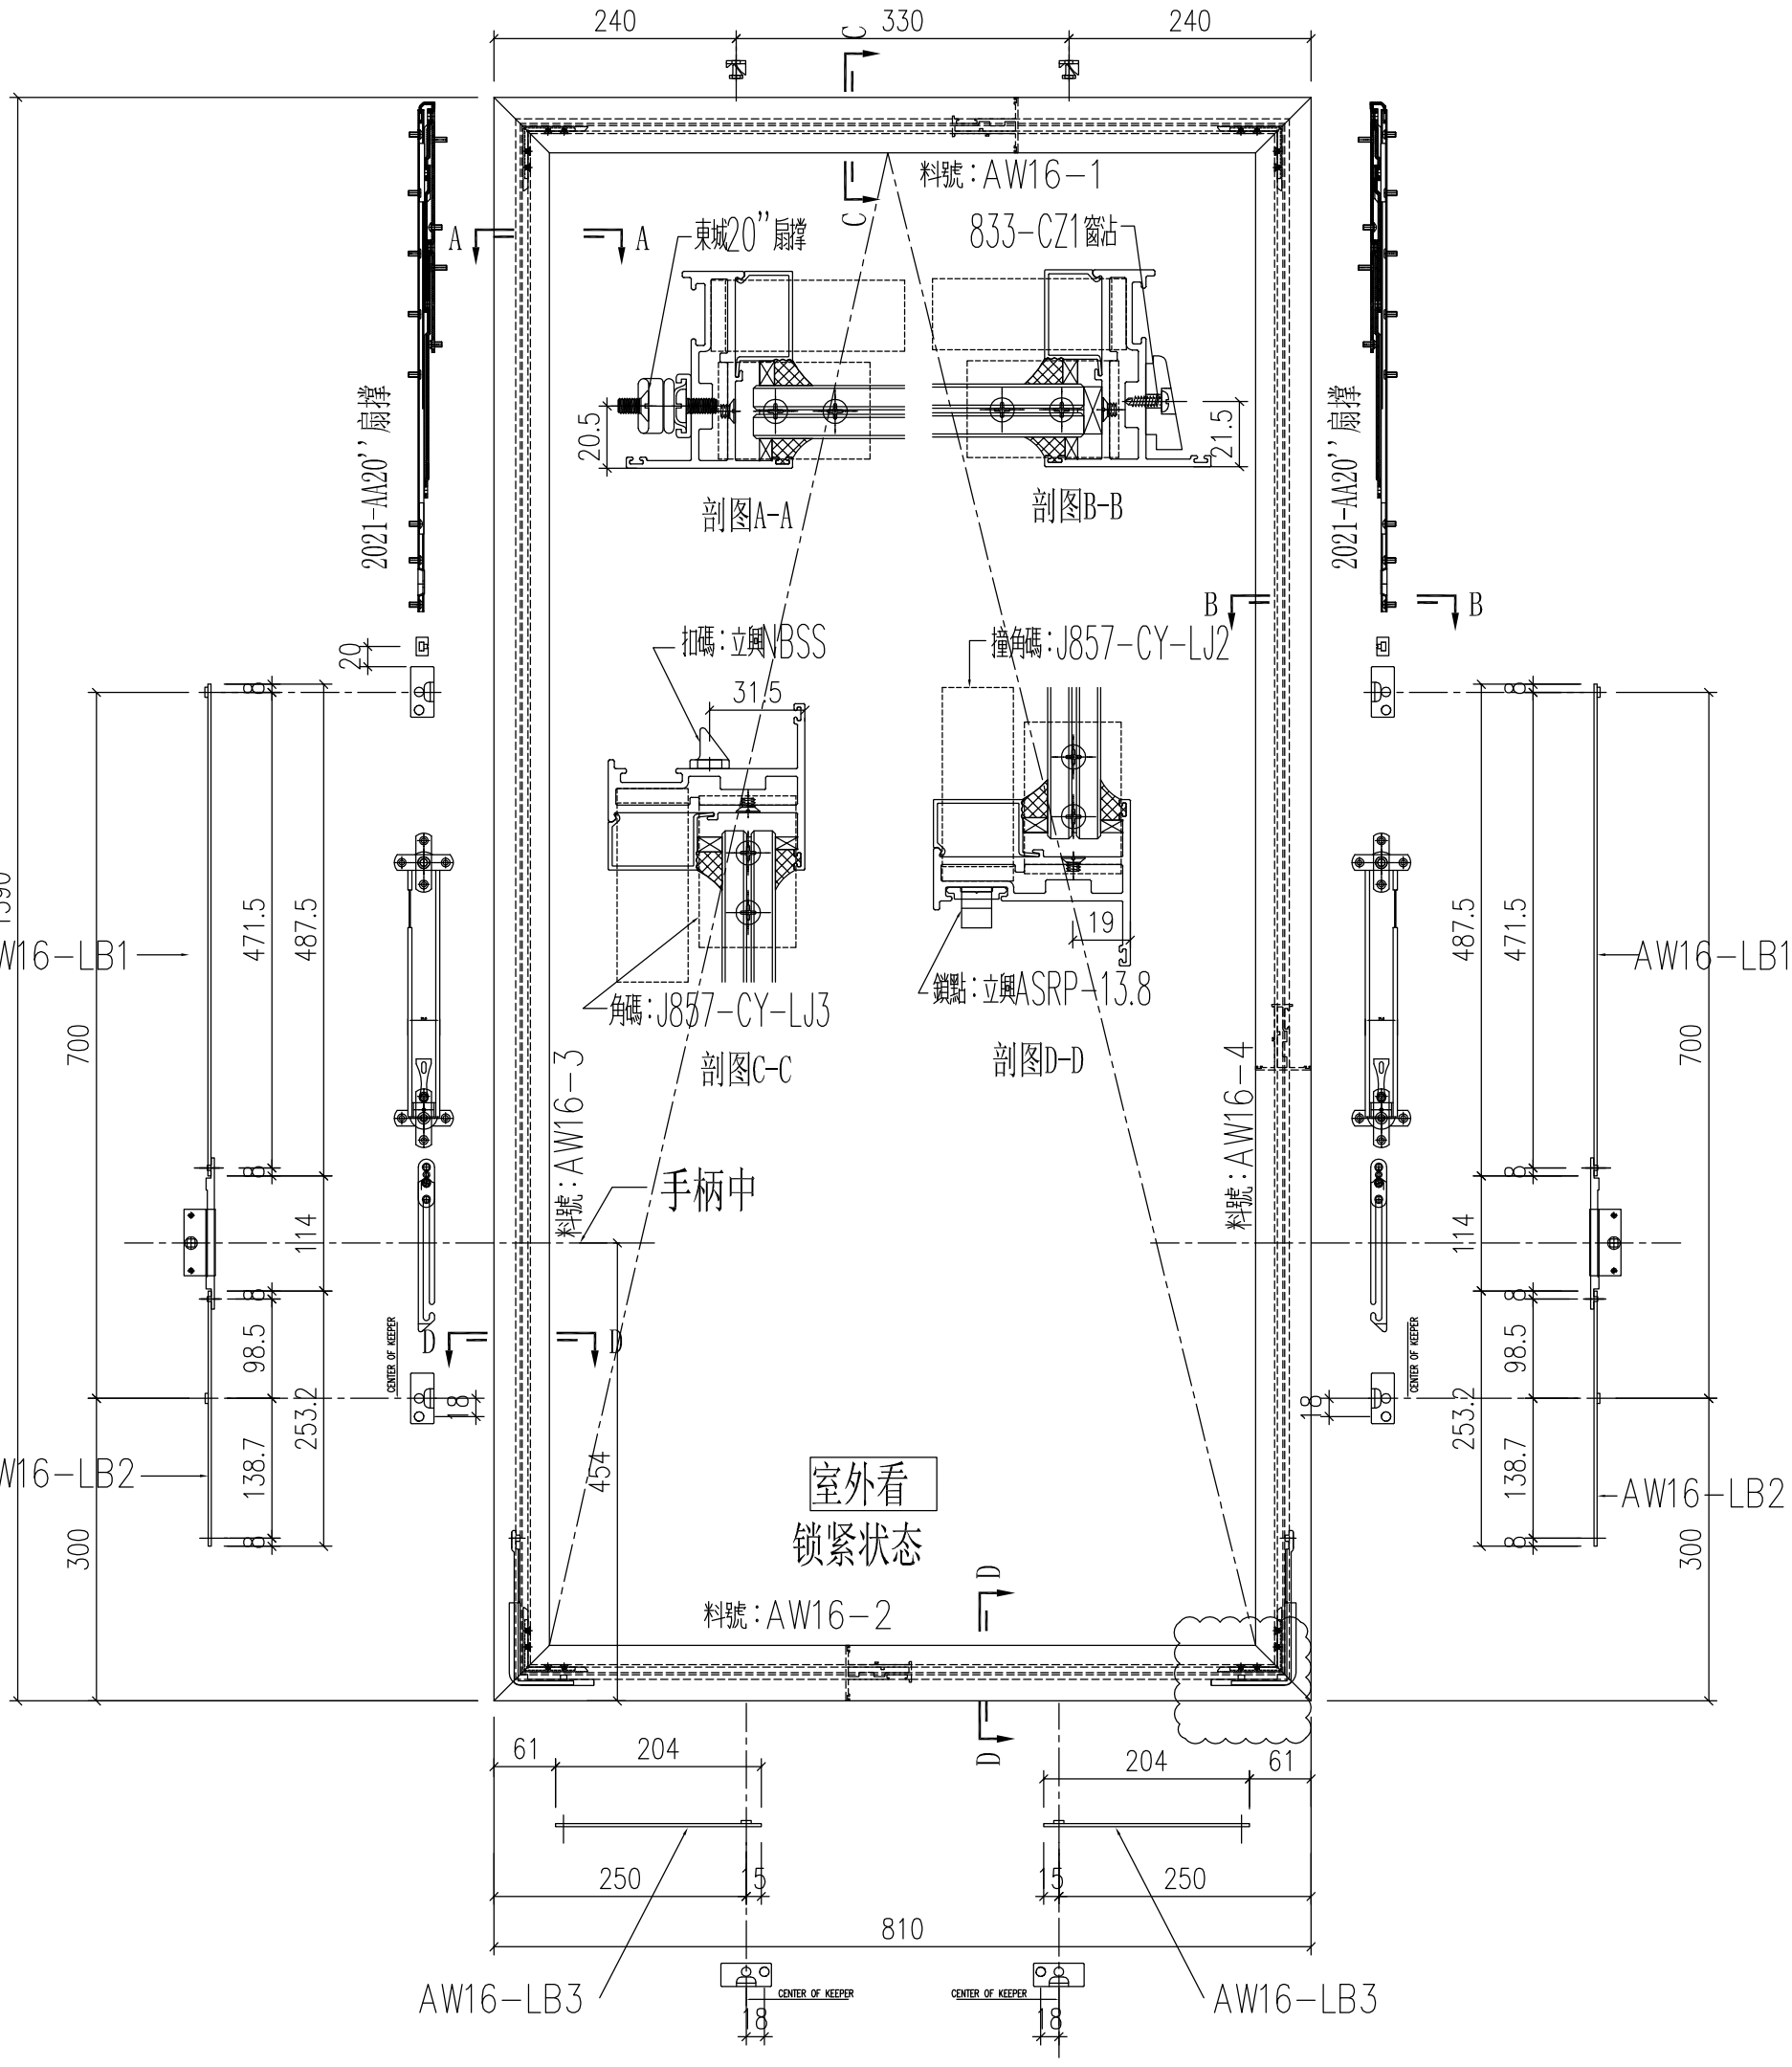

工程號	J-857	地盤	啟德站		
名　稱	多点锁放样图		採　用		附件
材　料	H122785		地盤		
顏　色	深灰色		工廠		


EG-DWG1

美特鋁質 有限公司 MIDI Aluminium Fabricator Ltd.				
修改	A	-		
日期	12.27	-		

類別		物料號		
制圖	HHQ	2021.11.15	圖號	AW16-1-FY1
復核	WLQ	2021.11.15	數量	
批准			位置	

原EI/4162/21

使用窗號	數量
16-1/AW	1
16R-1/AW	1

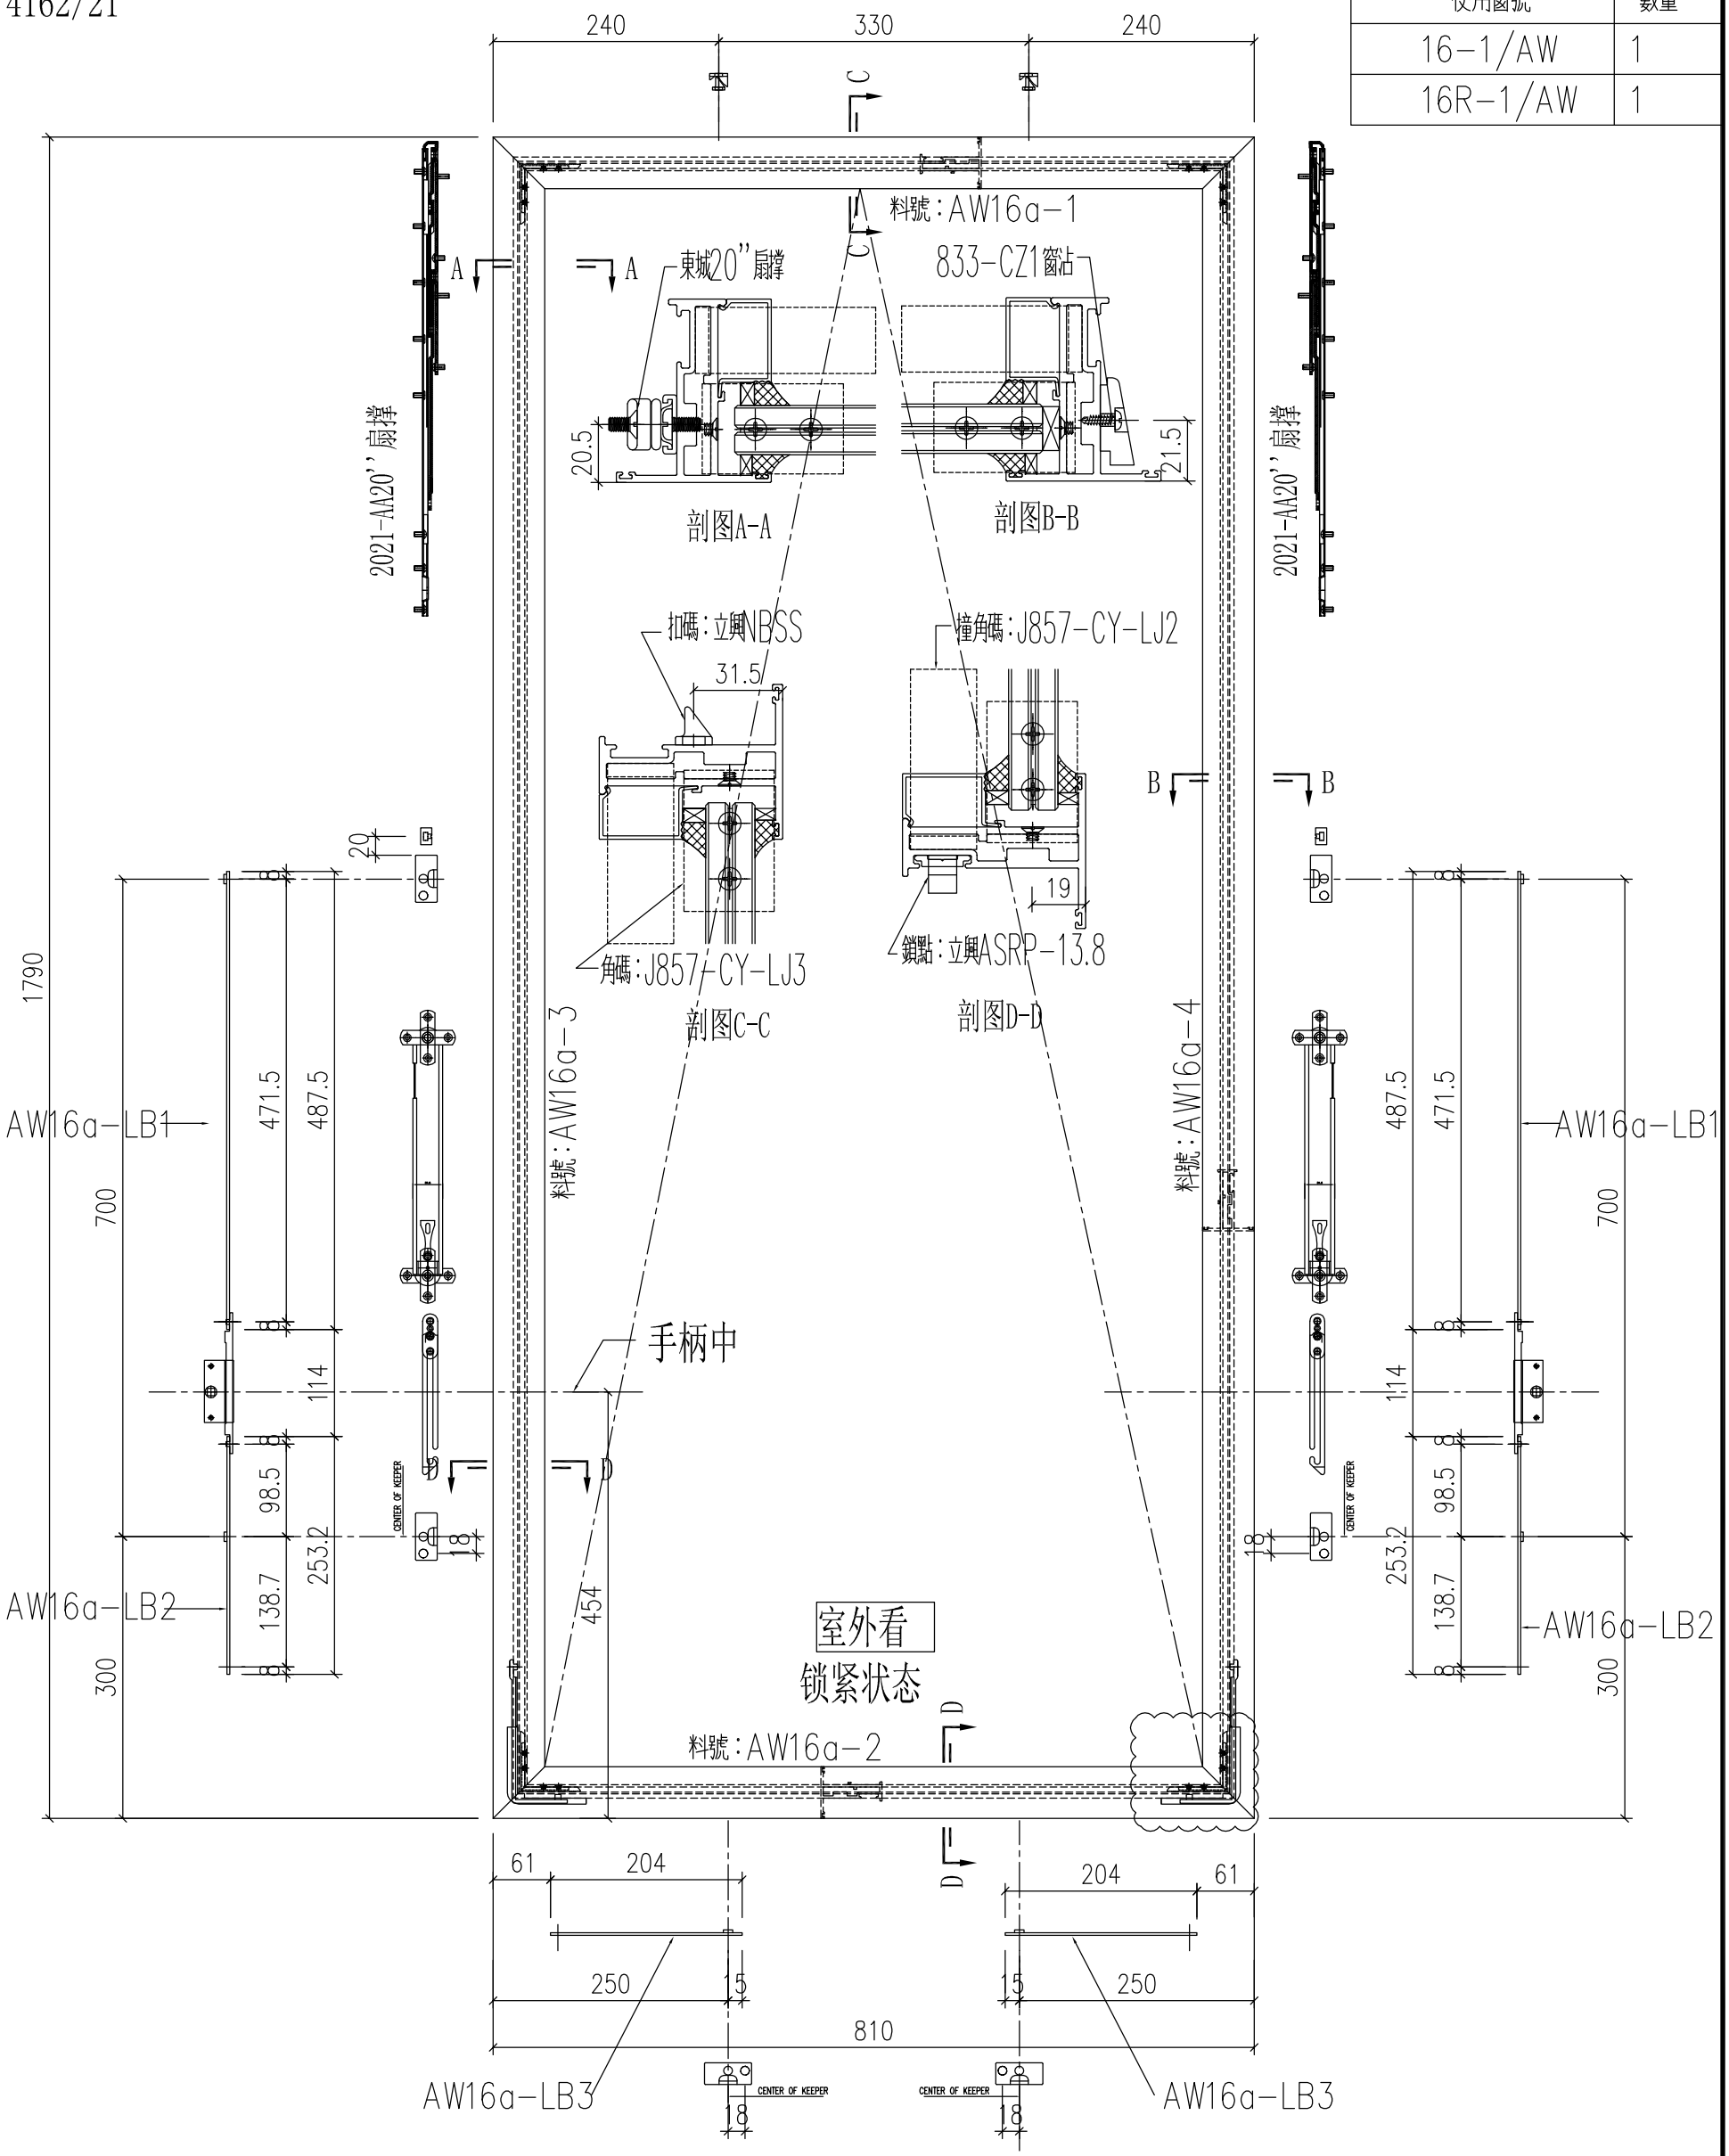


工程號	J-857	地盤	啟德站		附件	
名　稱	多点锁放样图			採　用		
材　料	H122785			地盤		
顏　色	深灰色			工廠		


EG-DWG1

美特鋁質 有限公司 MIDI Aluminium Fabricator Ltd.					類別		物料號		
					制圖	HHQ	2021.11.15	圖號	AW20-FY1
修改	A	-			復核	WLQ	2021.11.15	數量	
日期	12.27	-			批准			位置	

使用窗號	數量
20/AW	22

原EI/4162/21

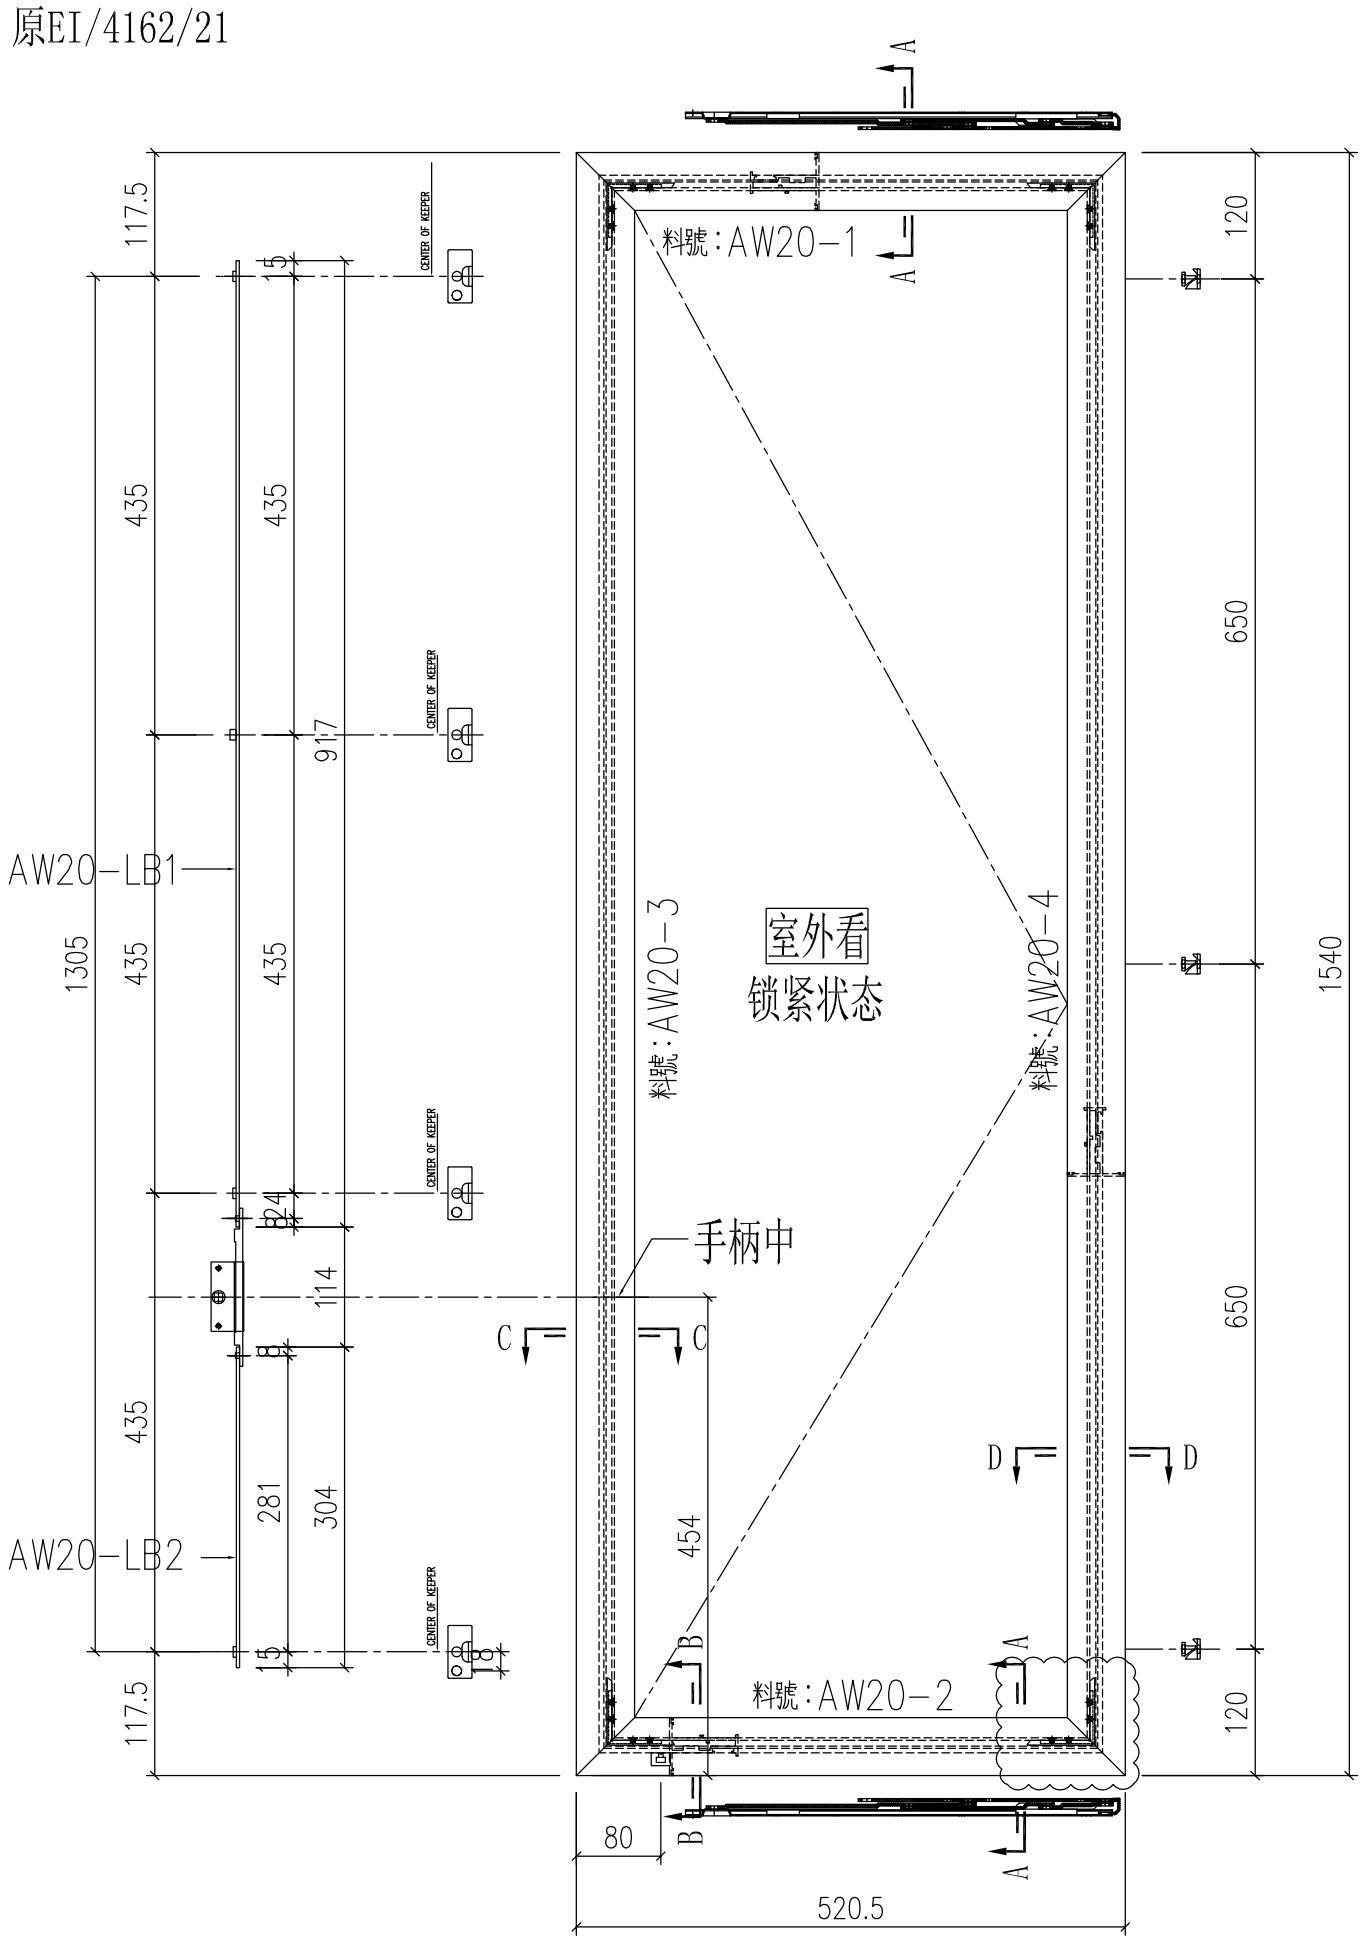

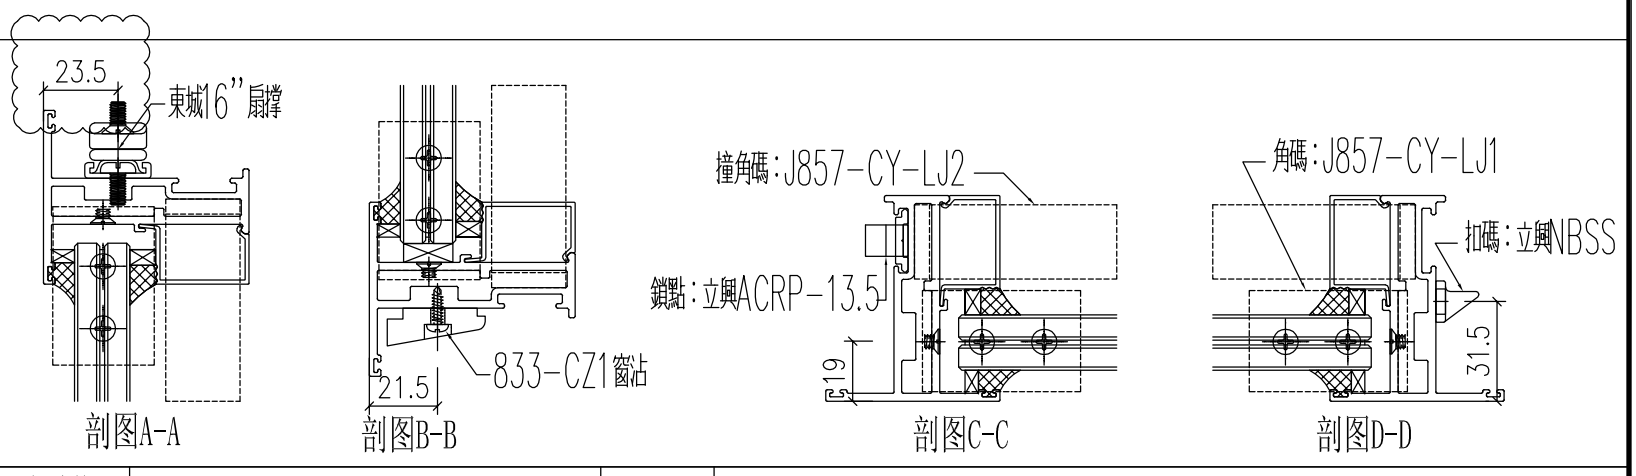

剖图A-A　剖图B-B　剖图C-C　剖图D-D


工程號	J-857	地盤	啟德站		
名　稱	多点锁放样图		採　用		附件
材　料	H122785		地盤		
顏　色	深灰色		工廠		


EG-DWG1

美特鋁質 有限公司 MIDI Aluminium Fabricator Ltd.				類別		物料號		
				制圖	HHQ	2021.11.15	圖號	AW20-1-FY1
修改	A	-		復核	WLQ	2021.11.15	數量	
日期	12.27	-		批准			位置	

原EI/4162/21

使用窗號	數量
20-1/AW	1

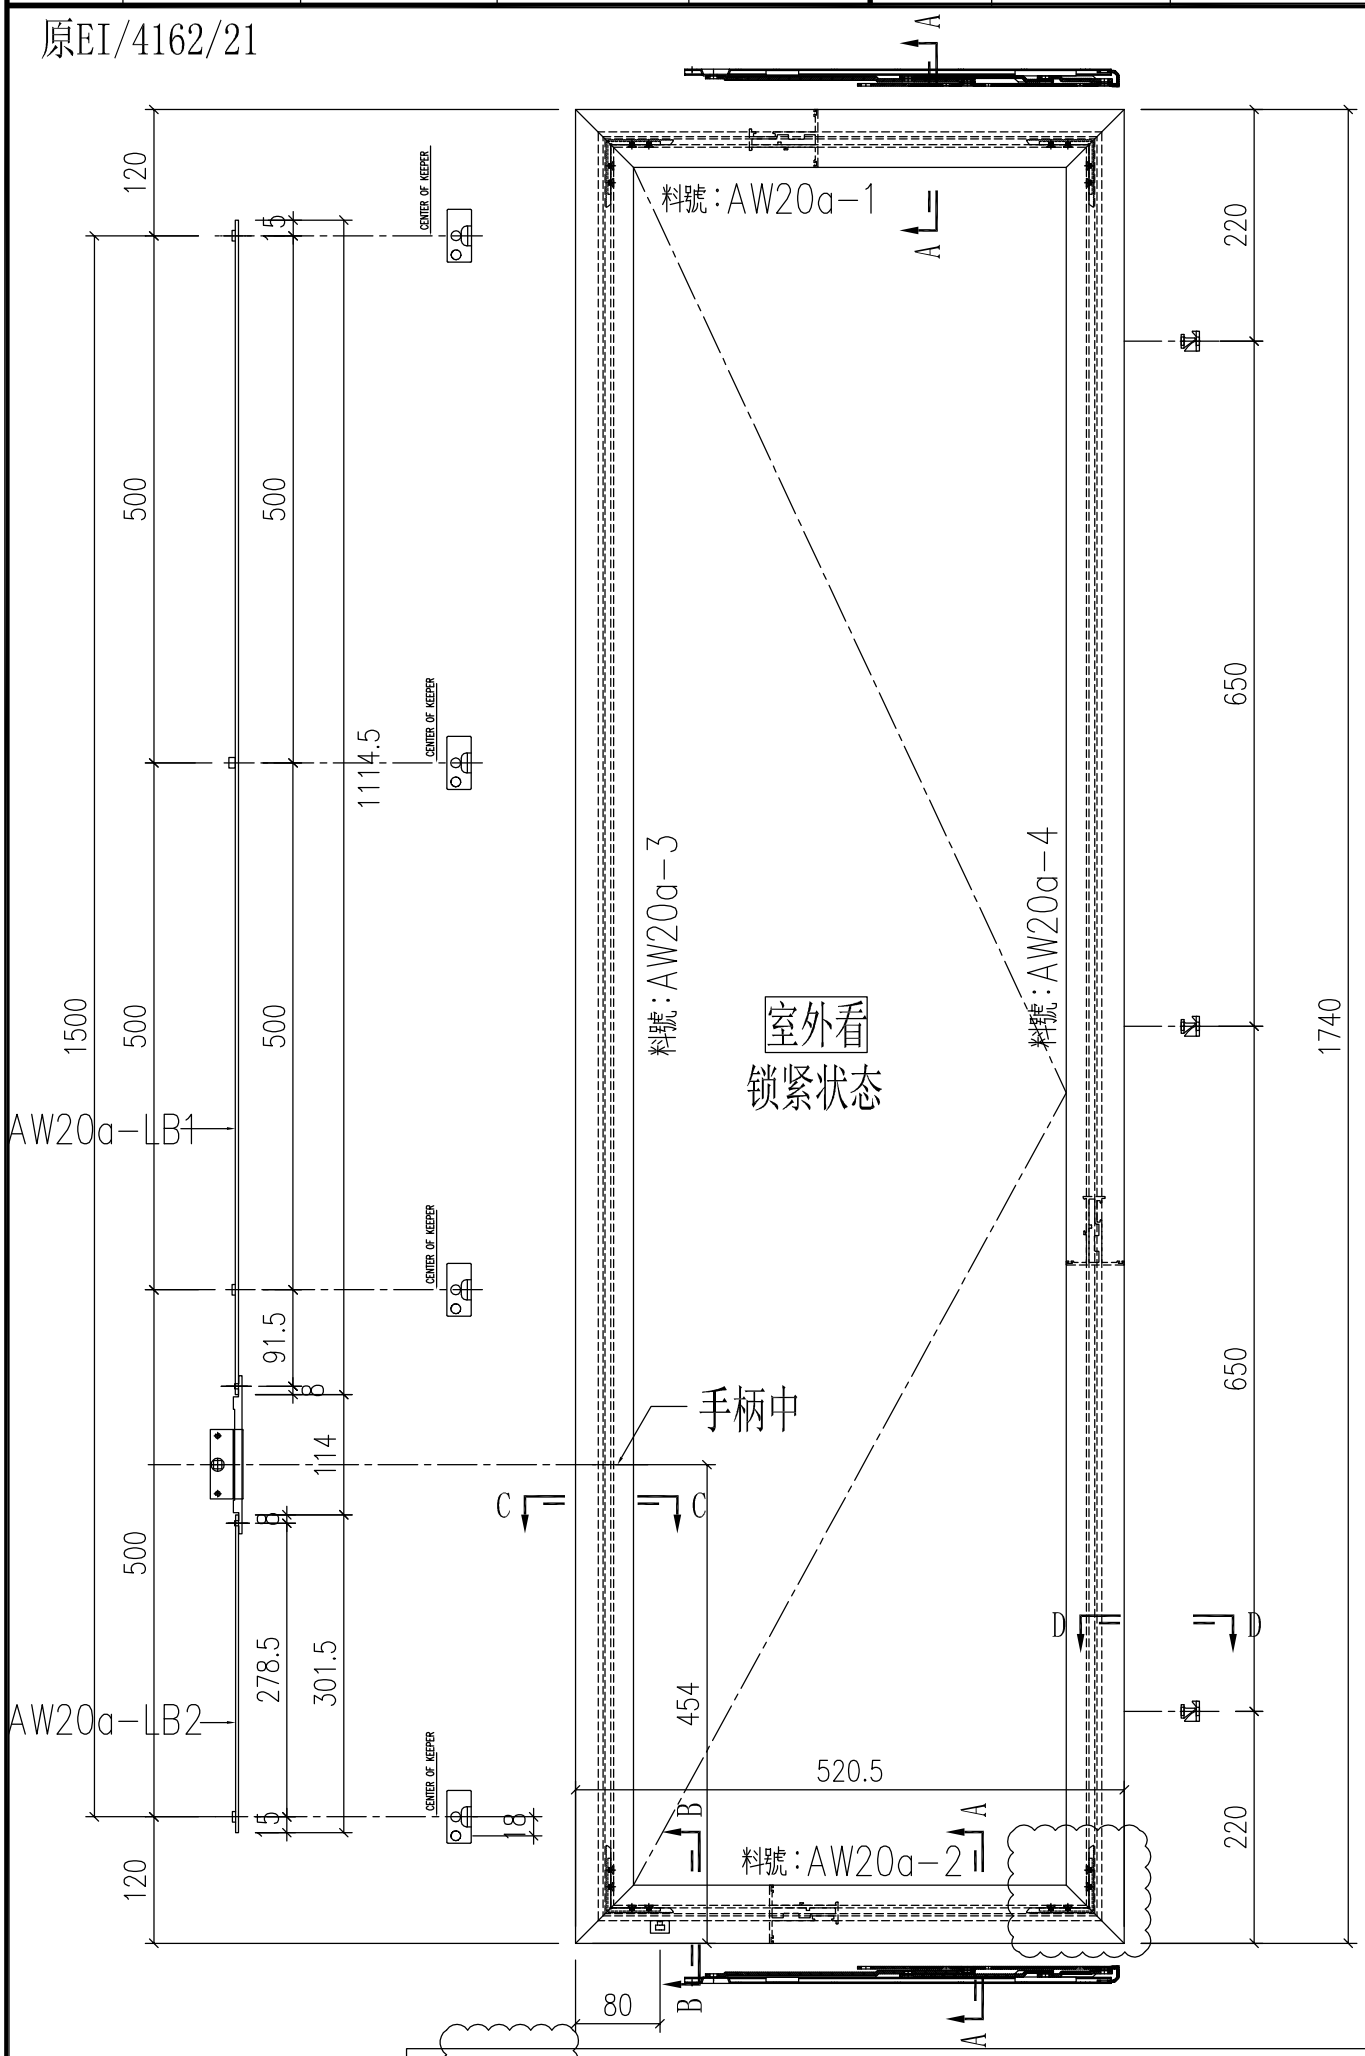

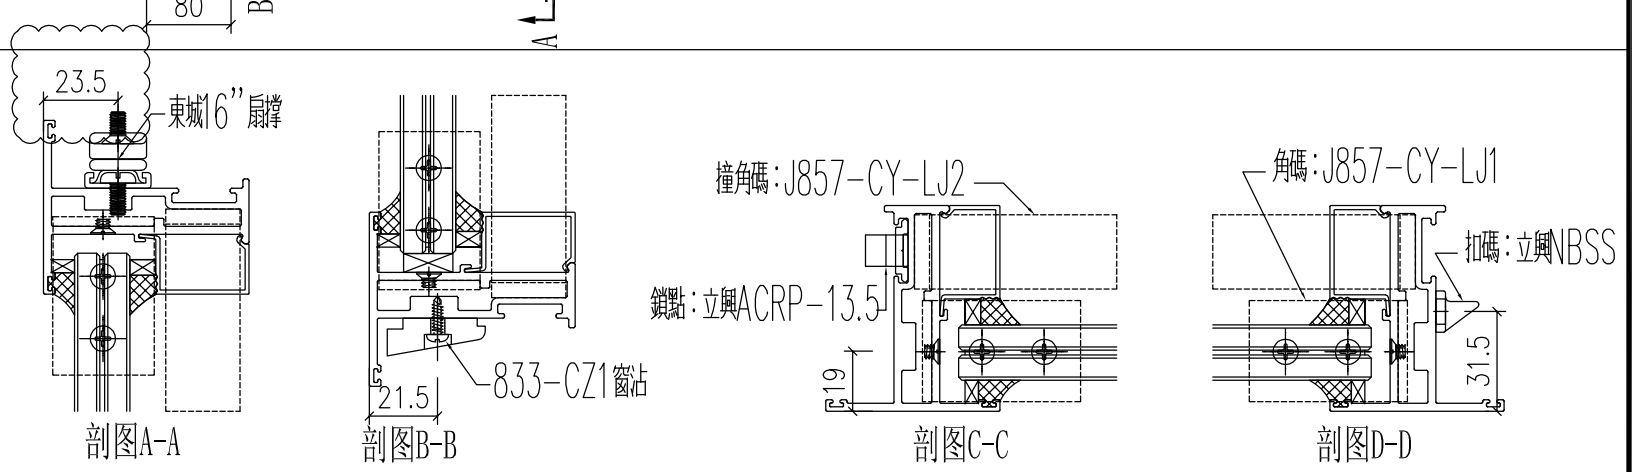


工程號	J-857	地盤	啟德站		附件
名　稱	多点锁放样图		採　用		
材　料	H122785		地盤		
顏　色	深灰色		工廠		


EG-DWG1

美特鋁質 有限公司 MIDI Aluminium Fabricator Ltd.					類別		物料號		
					制圖	HHQ	2021.11.15	圖號	AW14-FY1 & AW18-FY1
修改	A	-			復核	WLQ	2021.11.15	數量	
日期	12.27	-			批准			位置	

原EI/4162/21

使用窗號	數量
14/AW	26
18/AW	26

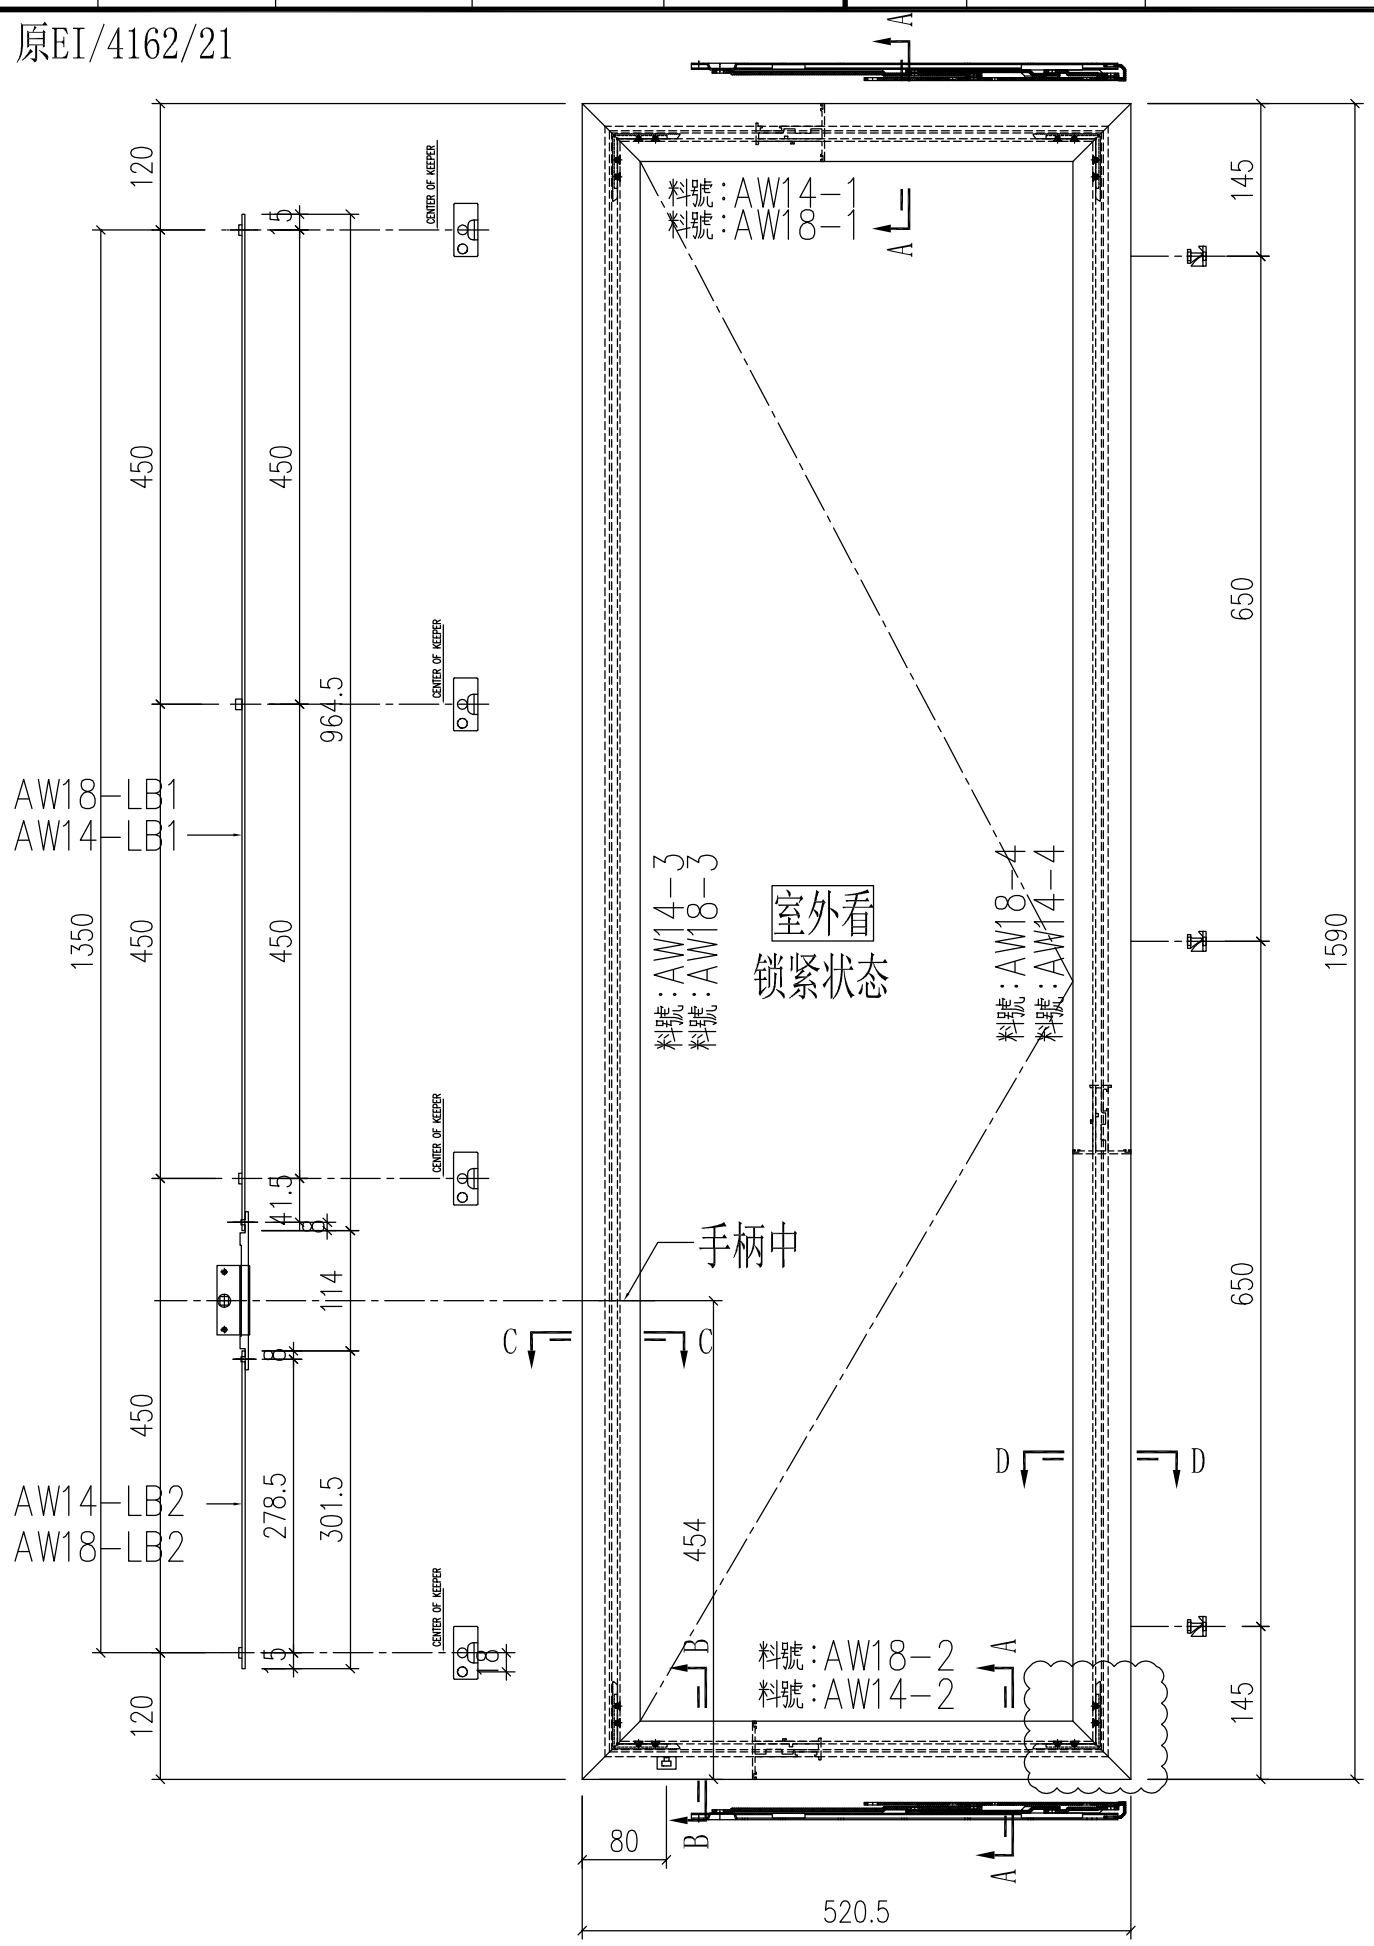

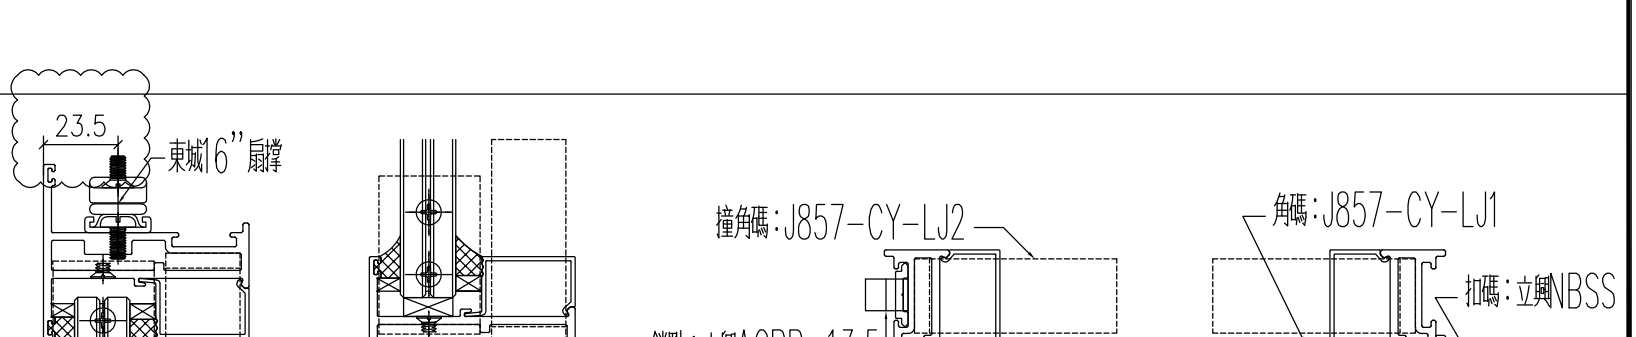

剖图A-A　剖图B-B　剖图C-C　剖图D-D


工程號	J-857	地盤	啟德站		附件
名　稱	多点锁放样图		採　用		
材　料	H122785		地盤		
顏　色	深灰色		工廠		


EG-DWG1

美特鋁質 有限公司 MIDI Aluminium Fabricator Ltd.					類別		物料號		
					制圖	HHQ	2021.11.15	圖號	AW14-1-FY1 & AW18-1-FY1
修改	A	-			復核	WLQ	2021.11.15	數量	
日期	12.27	-			批准			位置	

原EI/4162/21

使用窗號	數量
14-1/AW	1
14-2/AW	1
18-1/AW	1
18-2/AW	1

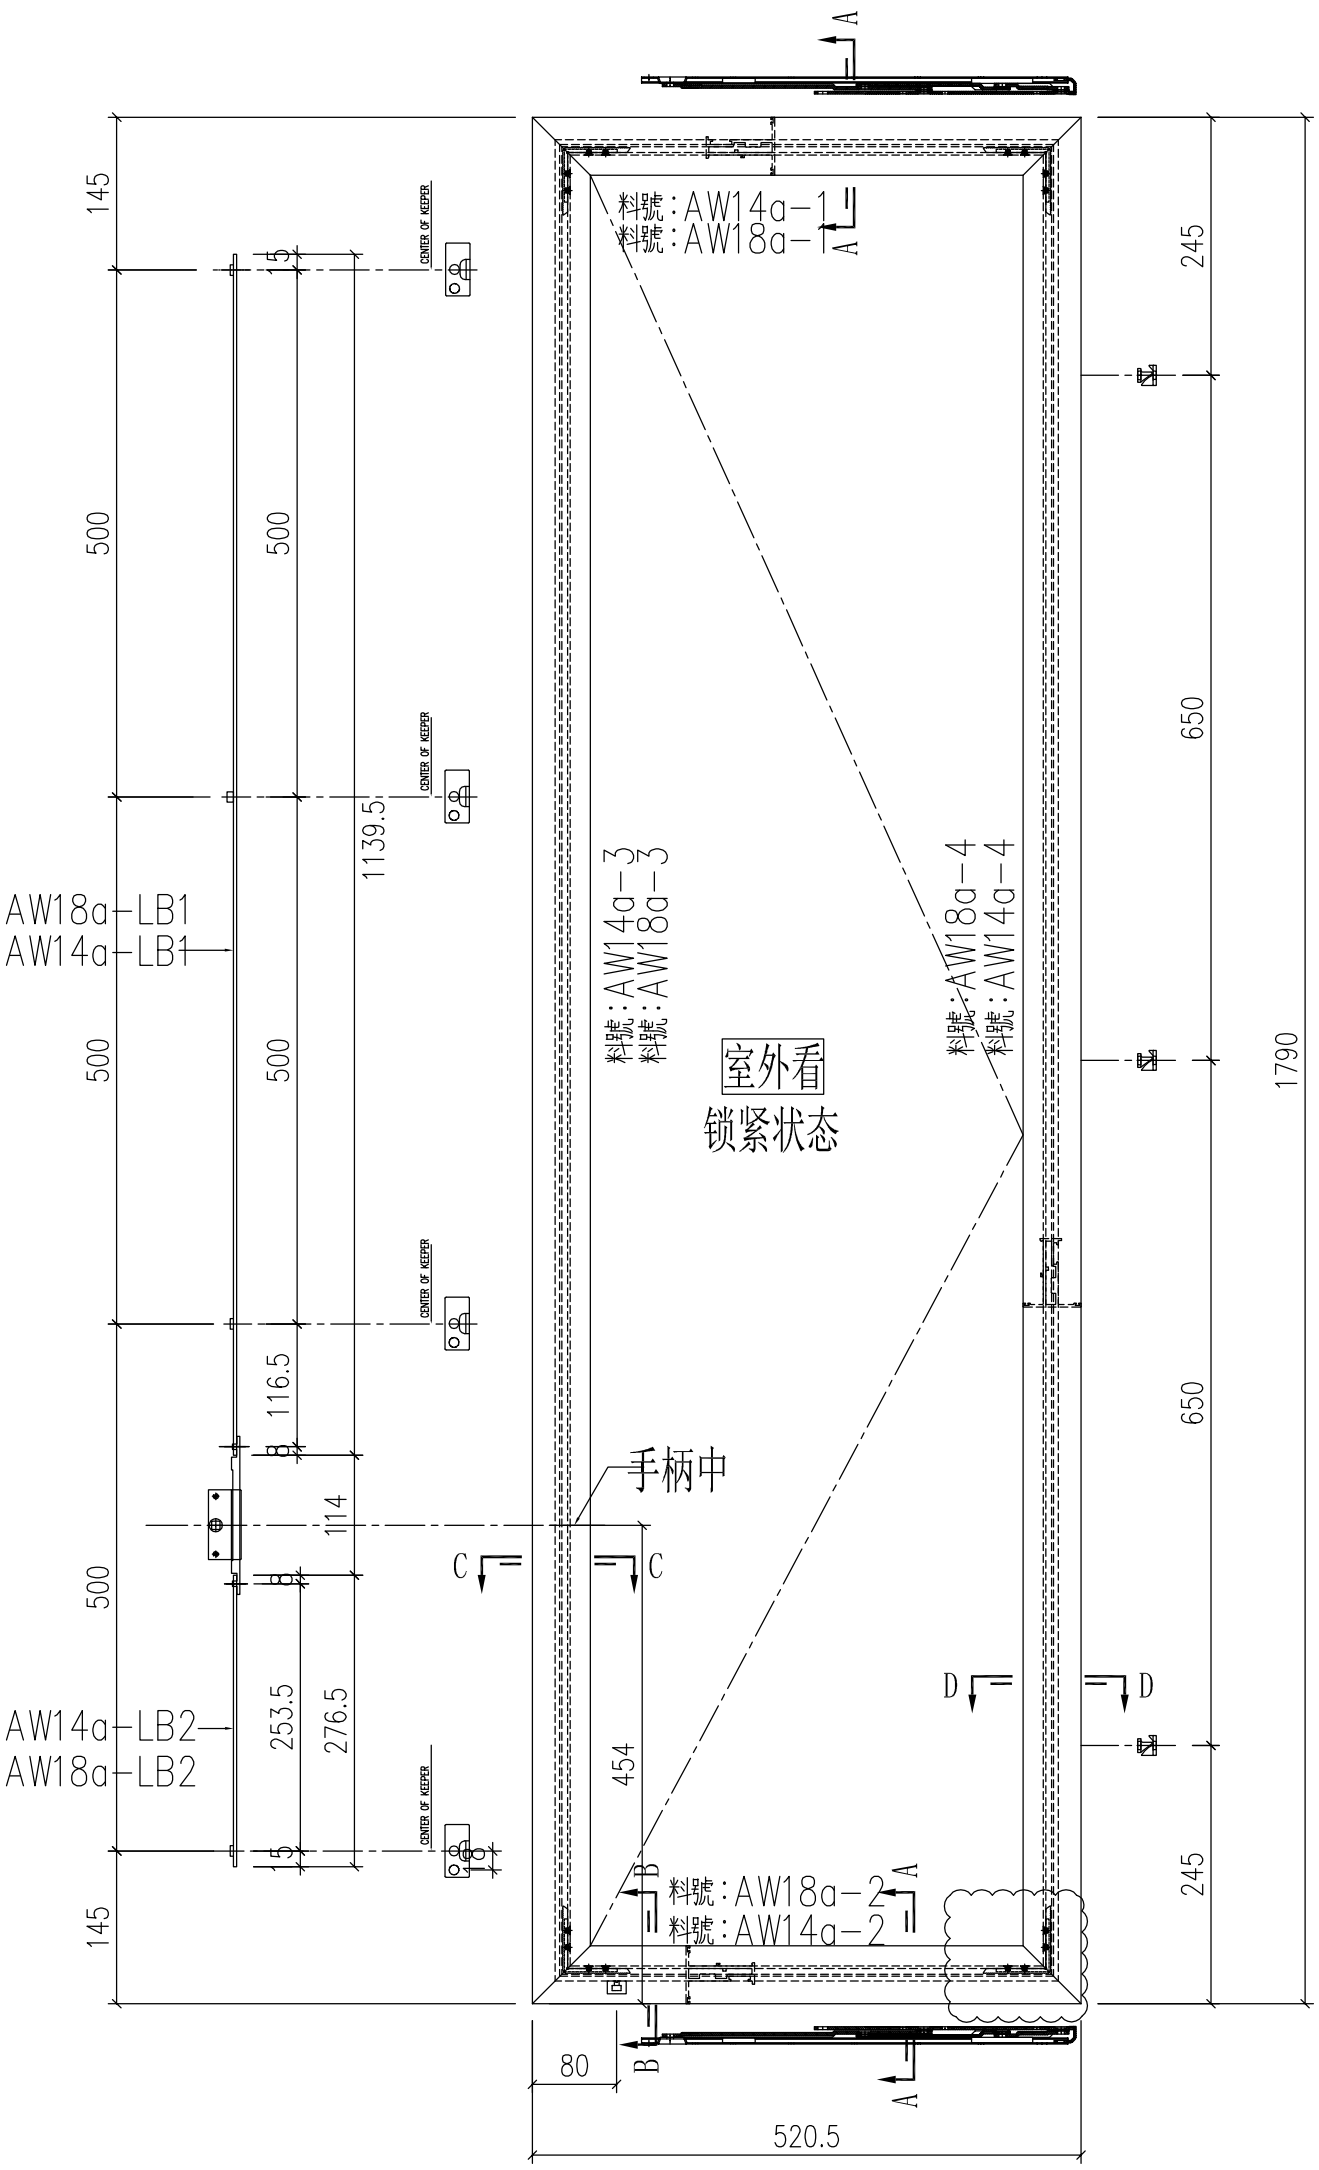

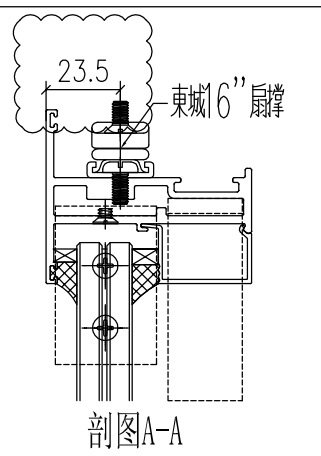


工程號	J-857	地盤	啟德站		附件	
名　稱	多点锁放样图			採　用		
材　料	H122785			地盤		
顏　色	深灰色			工廠		


EG-DWG1

美特鋁質 有限公司 MIDI Aluminium Fabricator Ltd.					類別		物料號		
					制圖	HHQ	2021.11.15	圖號	AW14R-FY1 & AW18R-FY1
修改	A	-			復核	WLQ	2021.11.15	數量	
日期	12.27	-			批准			位置	

原EI/4162/21

使用窗號	數量
14R/AW	22
18R/AW	26

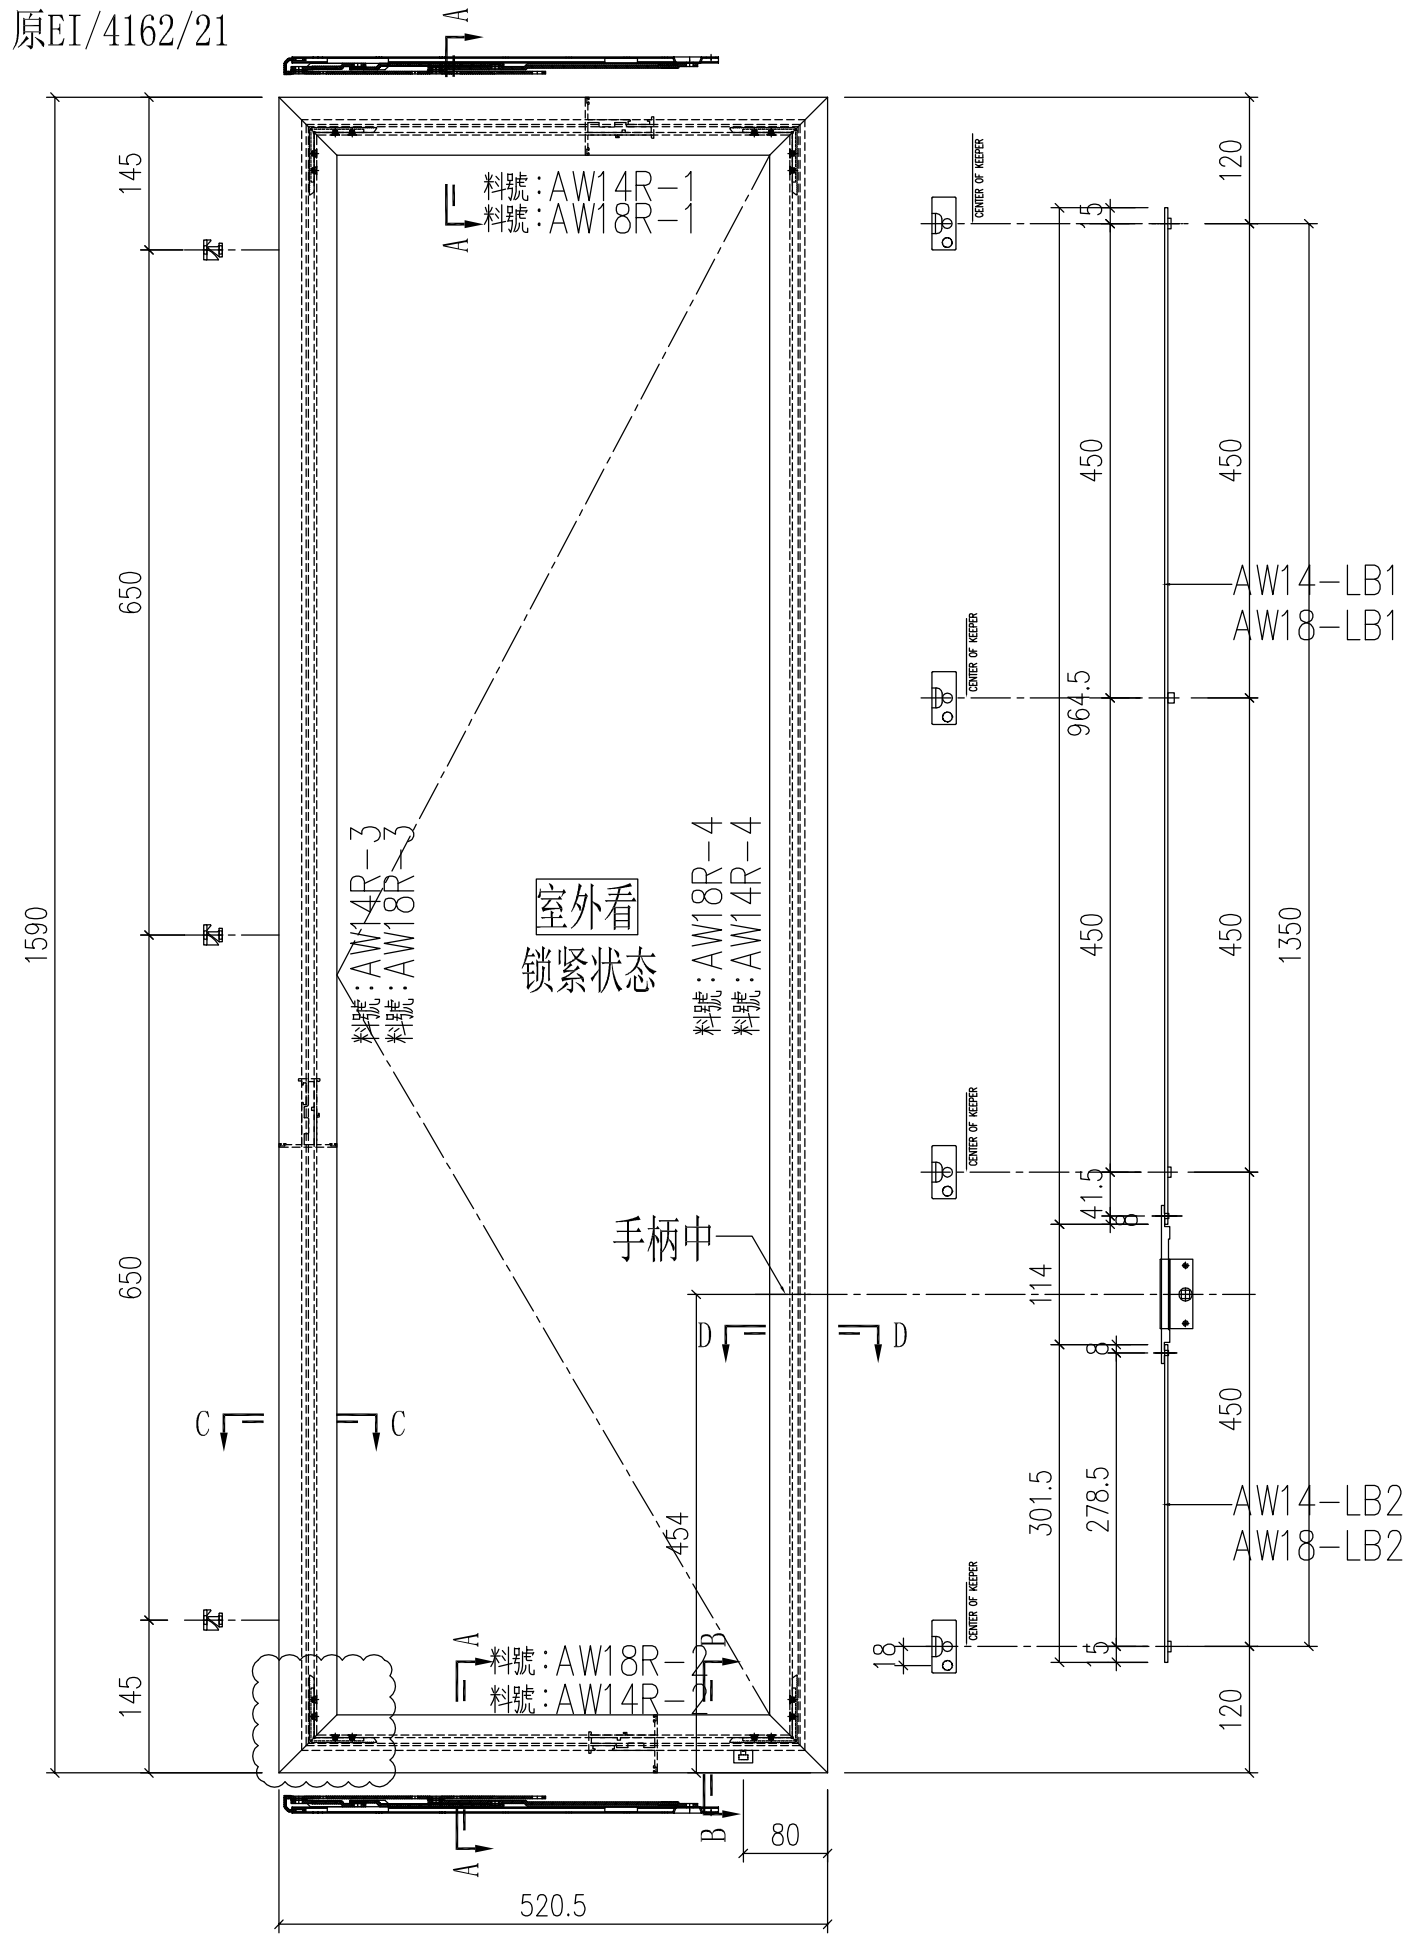

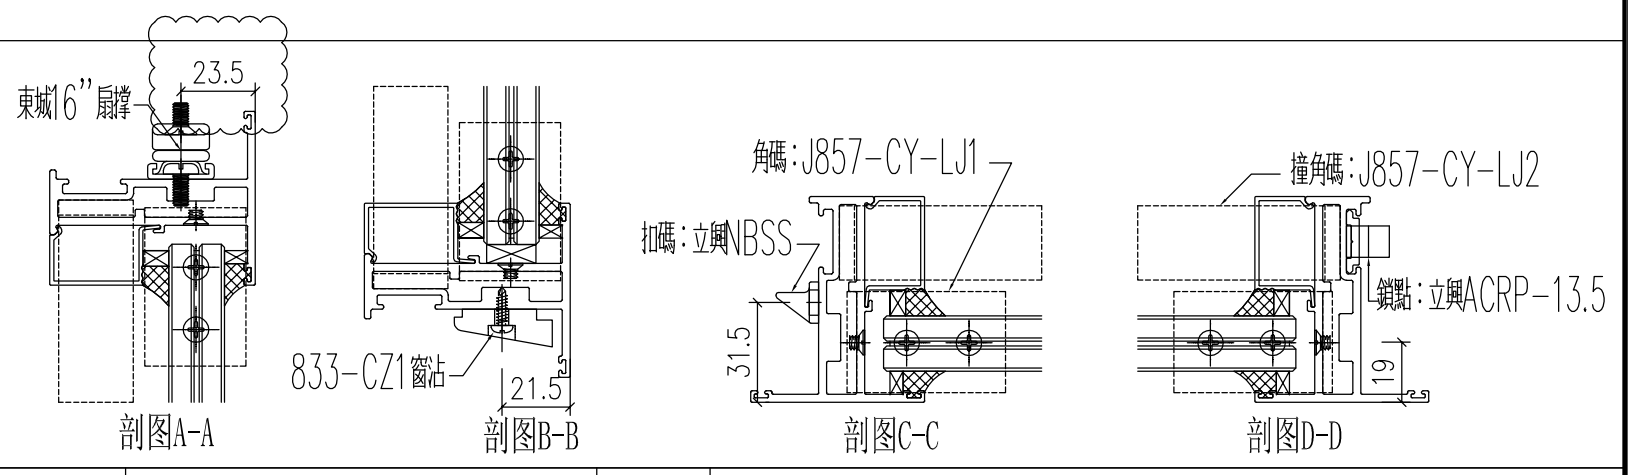

工程號	J-857	地盤	啟德站		附件
名稱	多点锁放样图		採用		
材料	H122785		地盤		
顏色	深灰色		工廠		

EG-DWG1


美特鋁質 有限公司
MIDI Aluminium Fabricator Ltd.

修改	A	-		
日期	12.27	-		

類別		物料號		
制圖	HHQ	2021.11.15	圖號	AW14R-1-FY1 & AW18R-1-FY1
復核	WLQ	2021.11.15	數量	
批准			位置	

原EI/4162/21

使用窗號	數量
14R-1/AW	1
14R-2/AW	1
18R-1/AW	1
18R-2/AW	1

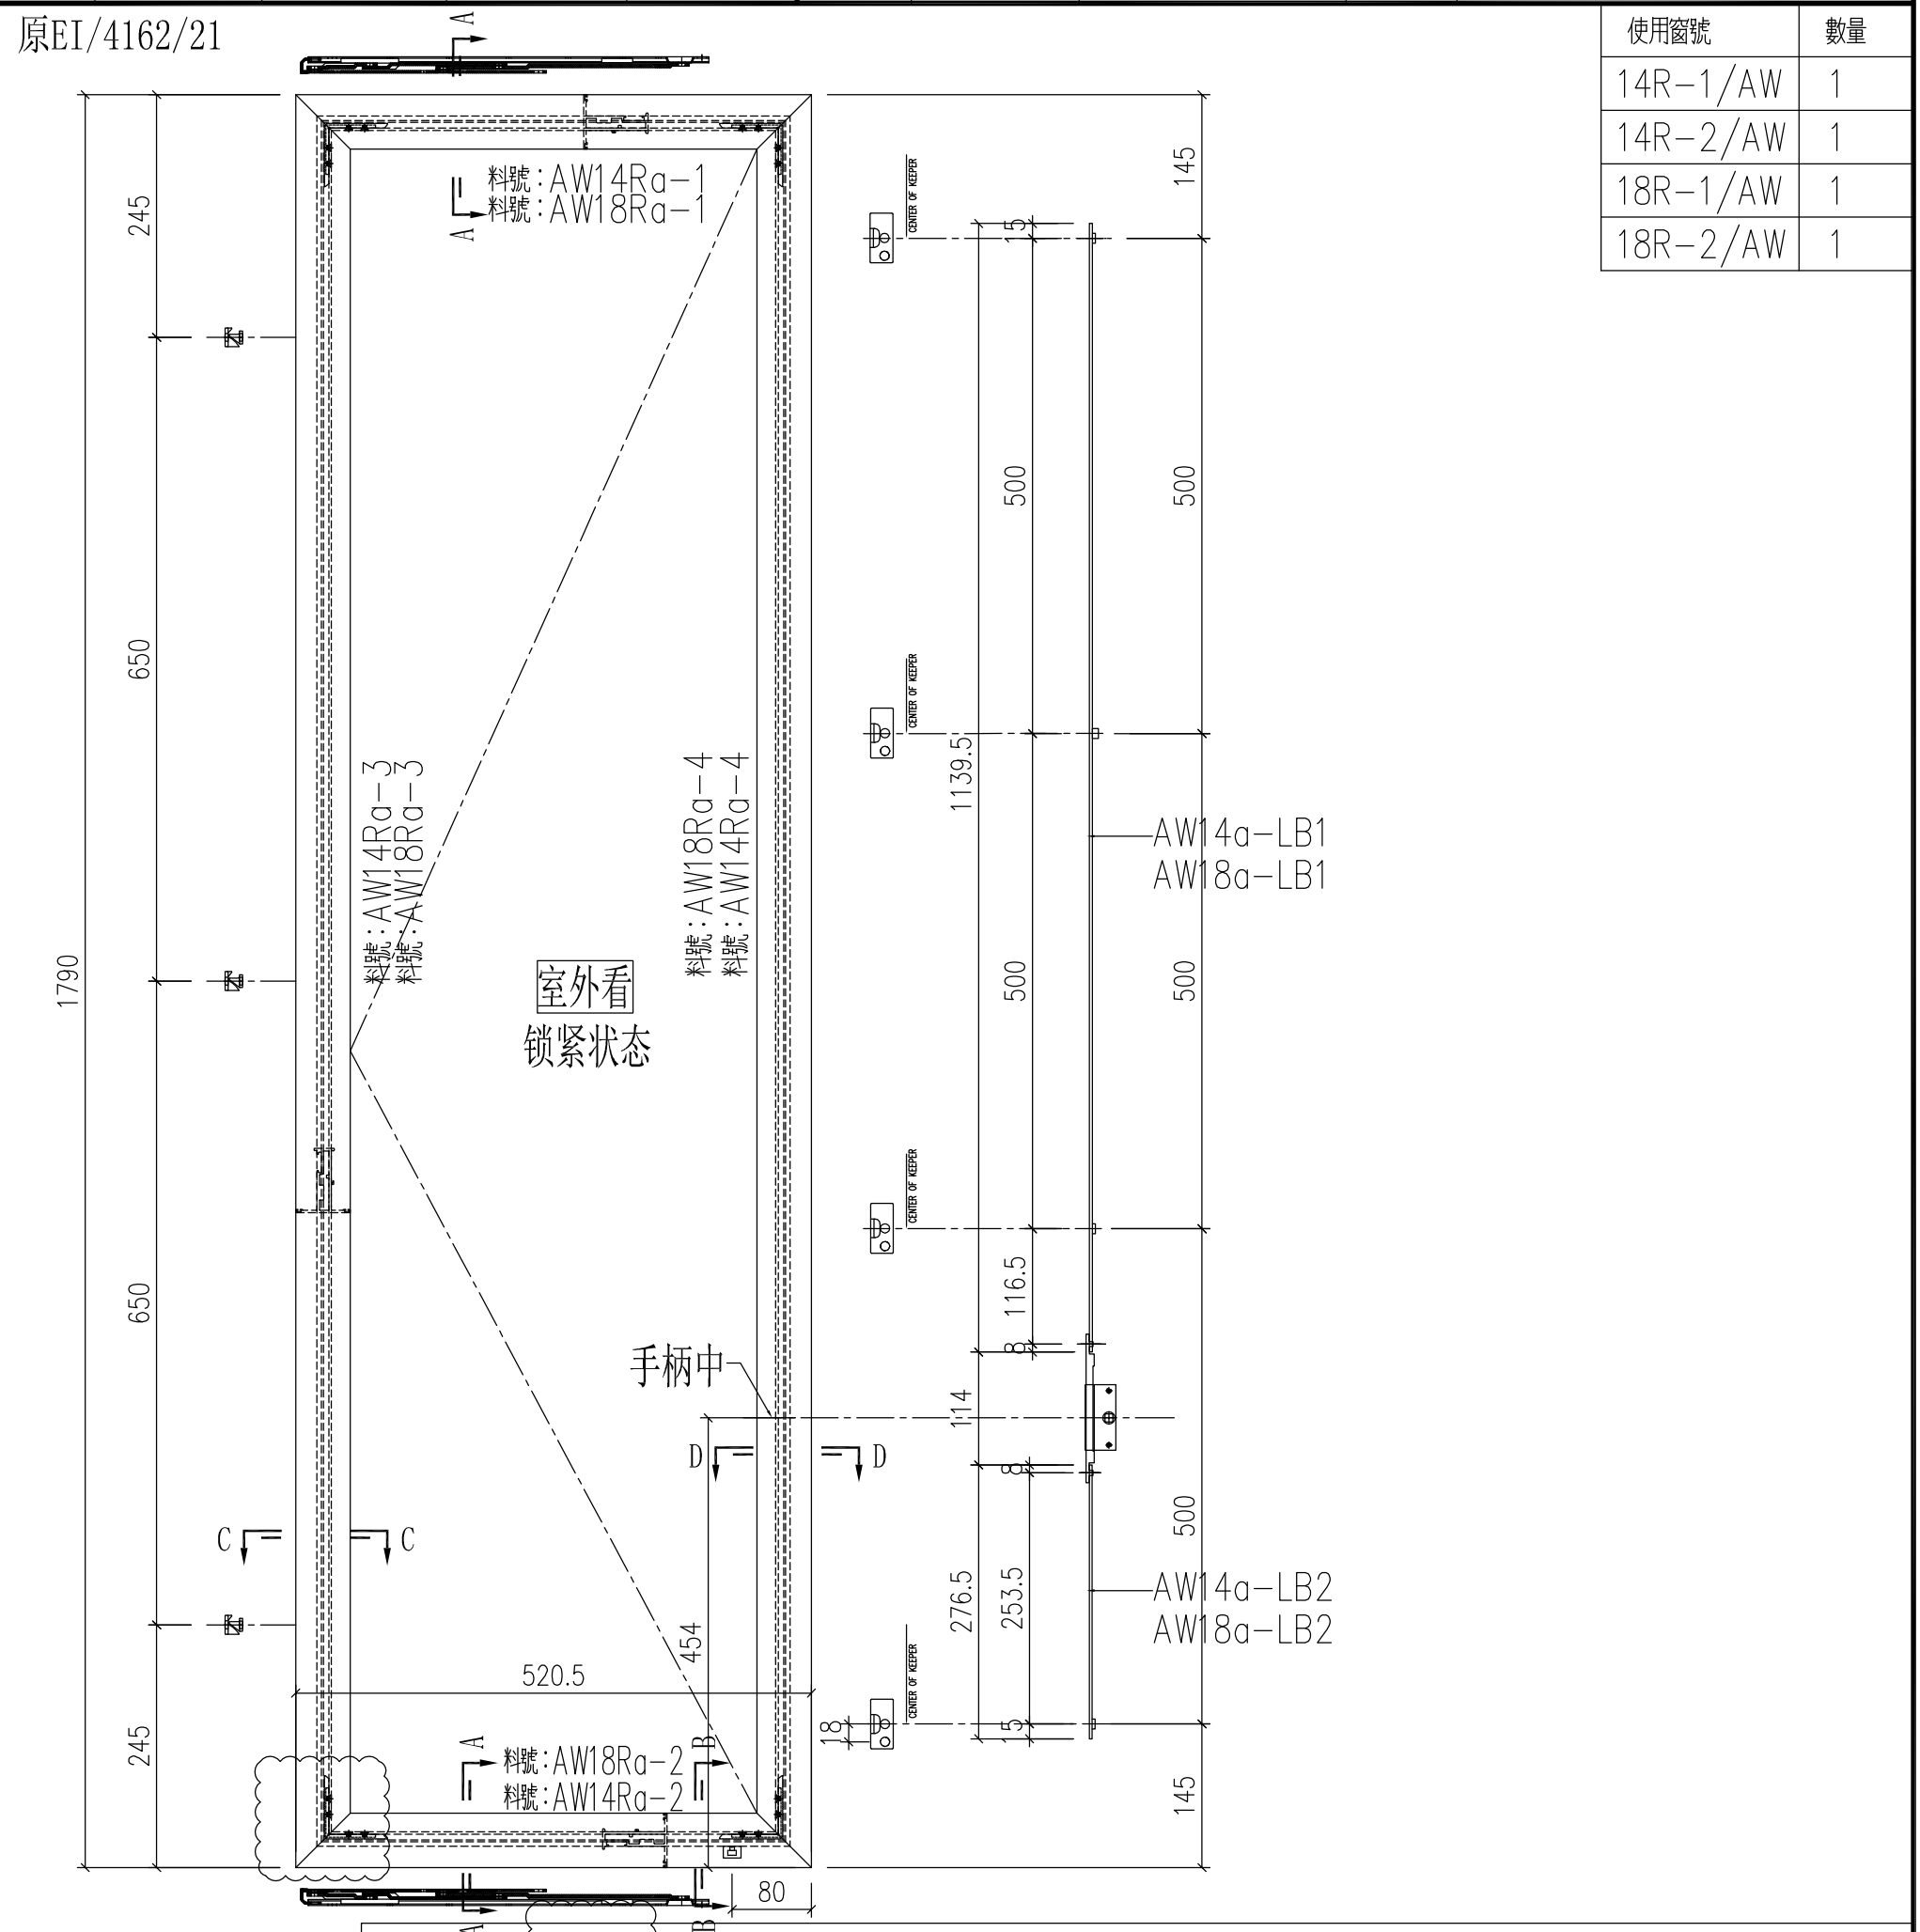

工程號	J-857	地盤	啟德站	附件	
名　稱	多点锁放样图	採　用			
材　料	H122785	地盤			
顏　色	深灰色	工廠			

EG-DWG1


美特鋁質 有限公司
MIDI Aluminium Fabricator Ltd.


修改	A	-		
日期	12.27	-		

類別		物料號		
制圖	HHQ	2021.11.15	圖號	AW35-FY1
復核	WLQ	2021.11.15	數量	
批准			位置	

原EI/4162/21

使用窗號	數量
35/AW	77

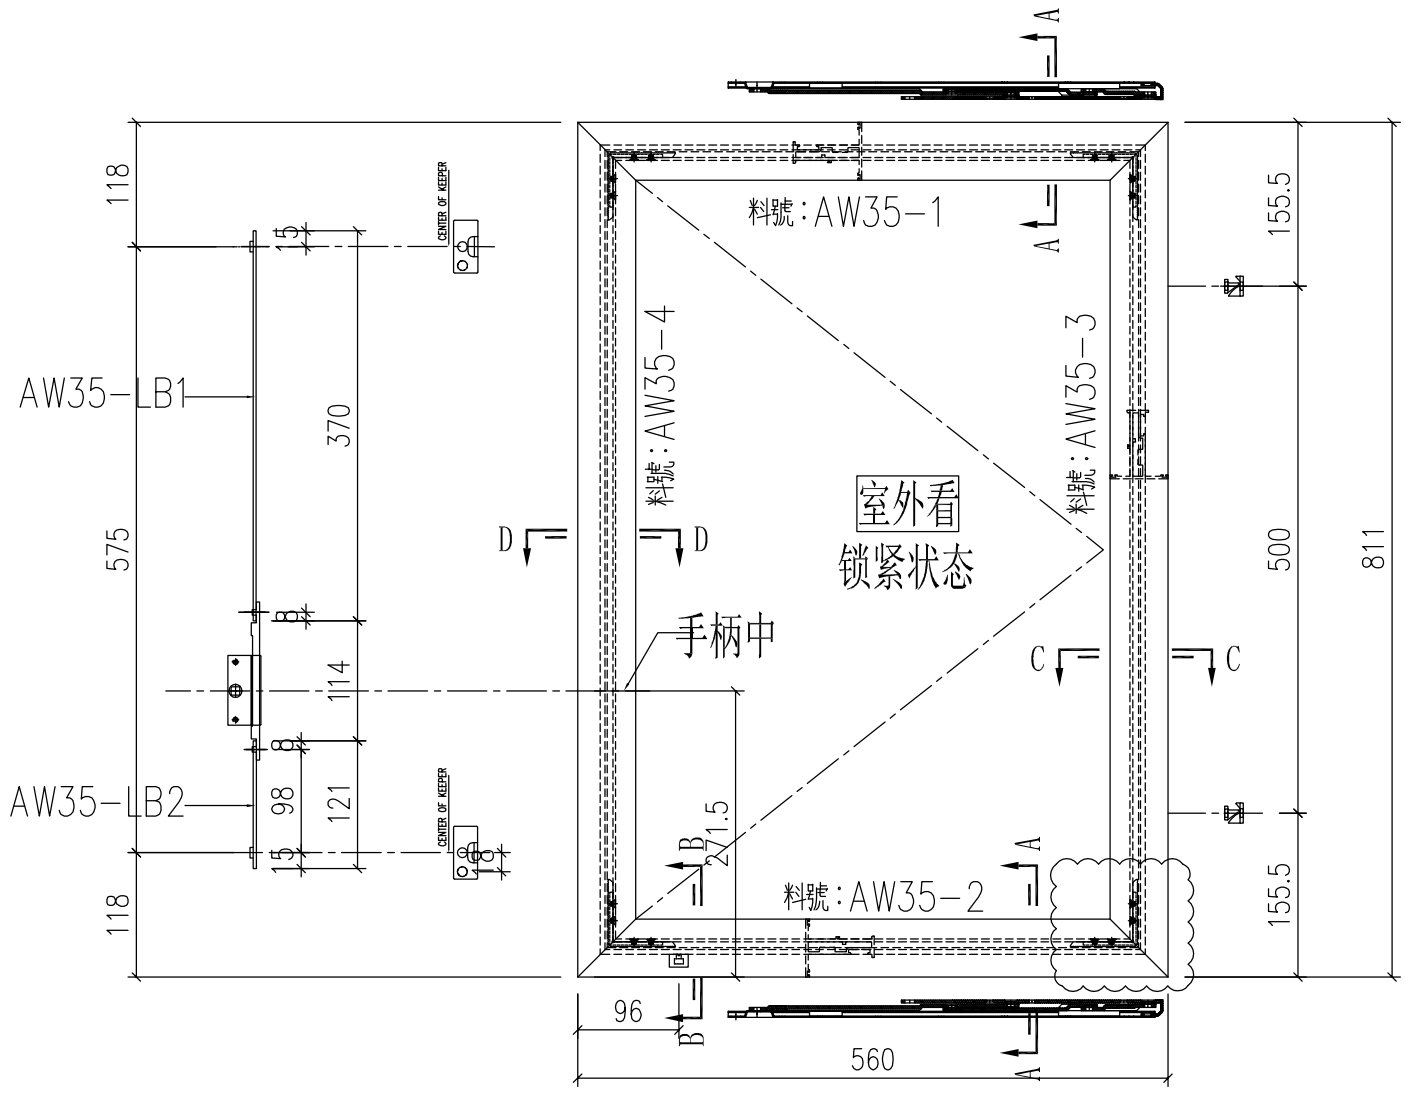

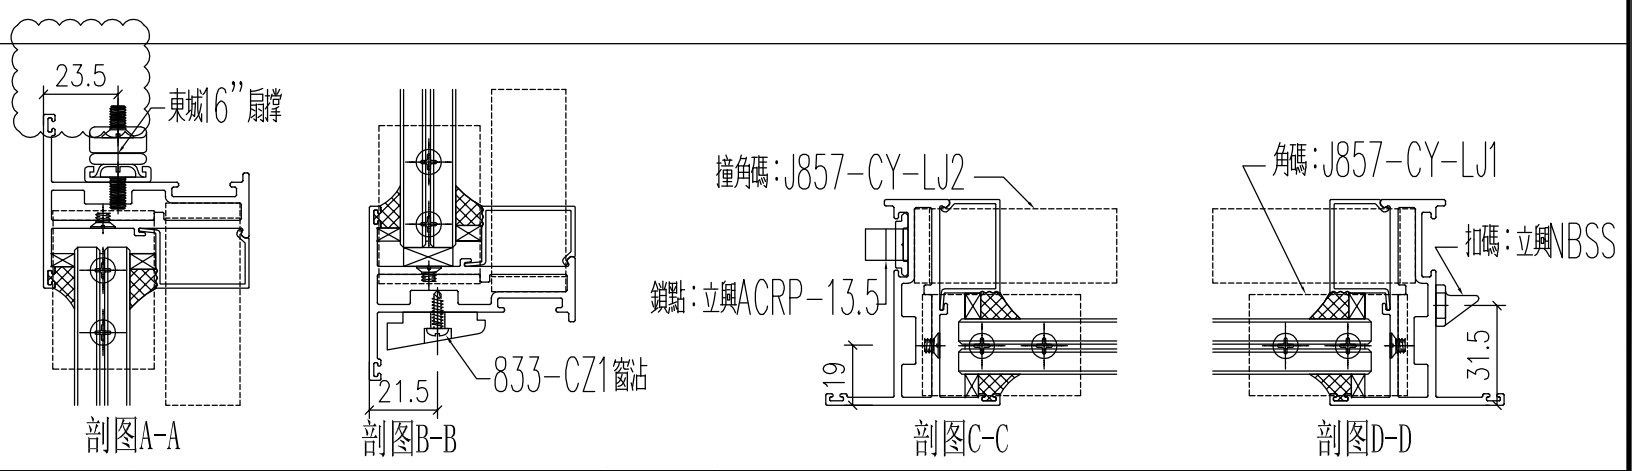

工程號	J-857	地盤	啟德站		
名　稱	多点锁放样图		採　用		附
材　料	H122785		地盤		件
顏　色	深灰色		工廠		

EG-DWG1


美特鋁質 有限公司
MIDI Aluminium Fabricator Ltd.


修改	A	-		
日期	12.27	-		

類別		物料號		
制圖	HHQ	2021.11.15	圖號	AW35b-FY1
復核	WLQ	2021.11.15	數量	
批准			位置	

原EI/4162/21

使用窗號	數量
35b/AW	77

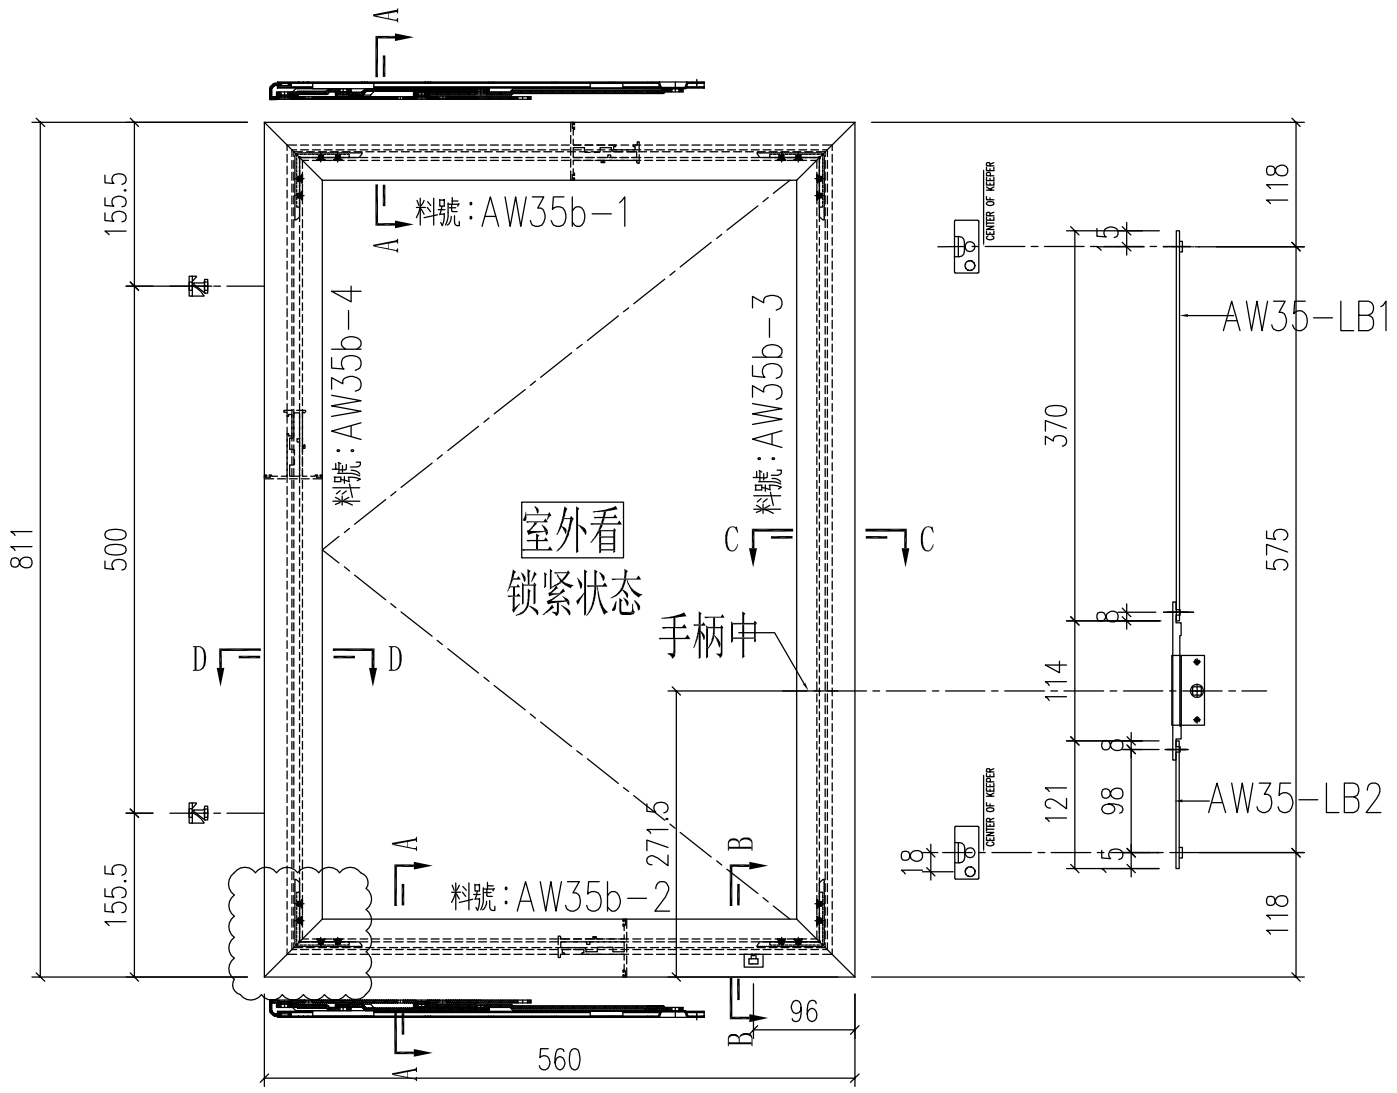

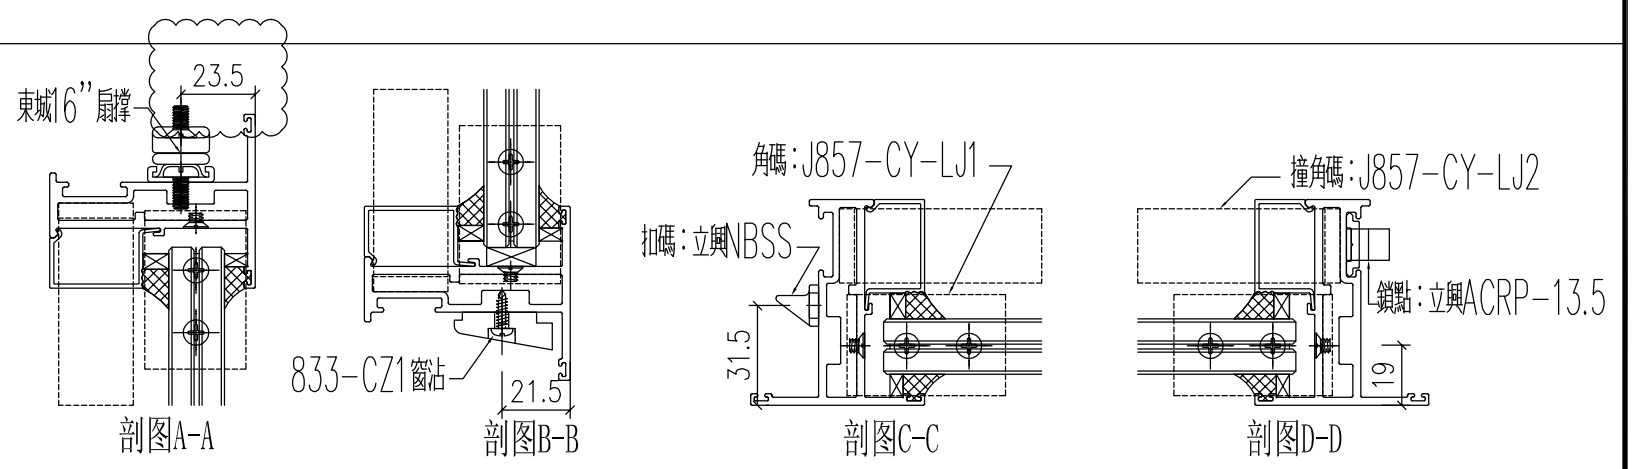

工程號	J-857	地盤	啟德站	附件	
名　稱	多点锁放样图		採　用		
材　料	H122785		地盤		
顏　色	深灰色		工廠		


EG-DWG1


美特鋁質 有限公司 MIDI Aluminium Fabricator Ltd.				
修改	A	-		
日期	12.27	-		

類別		物料號		
制圖	HHQ	2021.11.15	圖號	AW35a-FY1
復核	WLQ	2021.11.15	數量	
批准			位置	

原EI/4162/21

使用窗號	數量
35a/AW	3

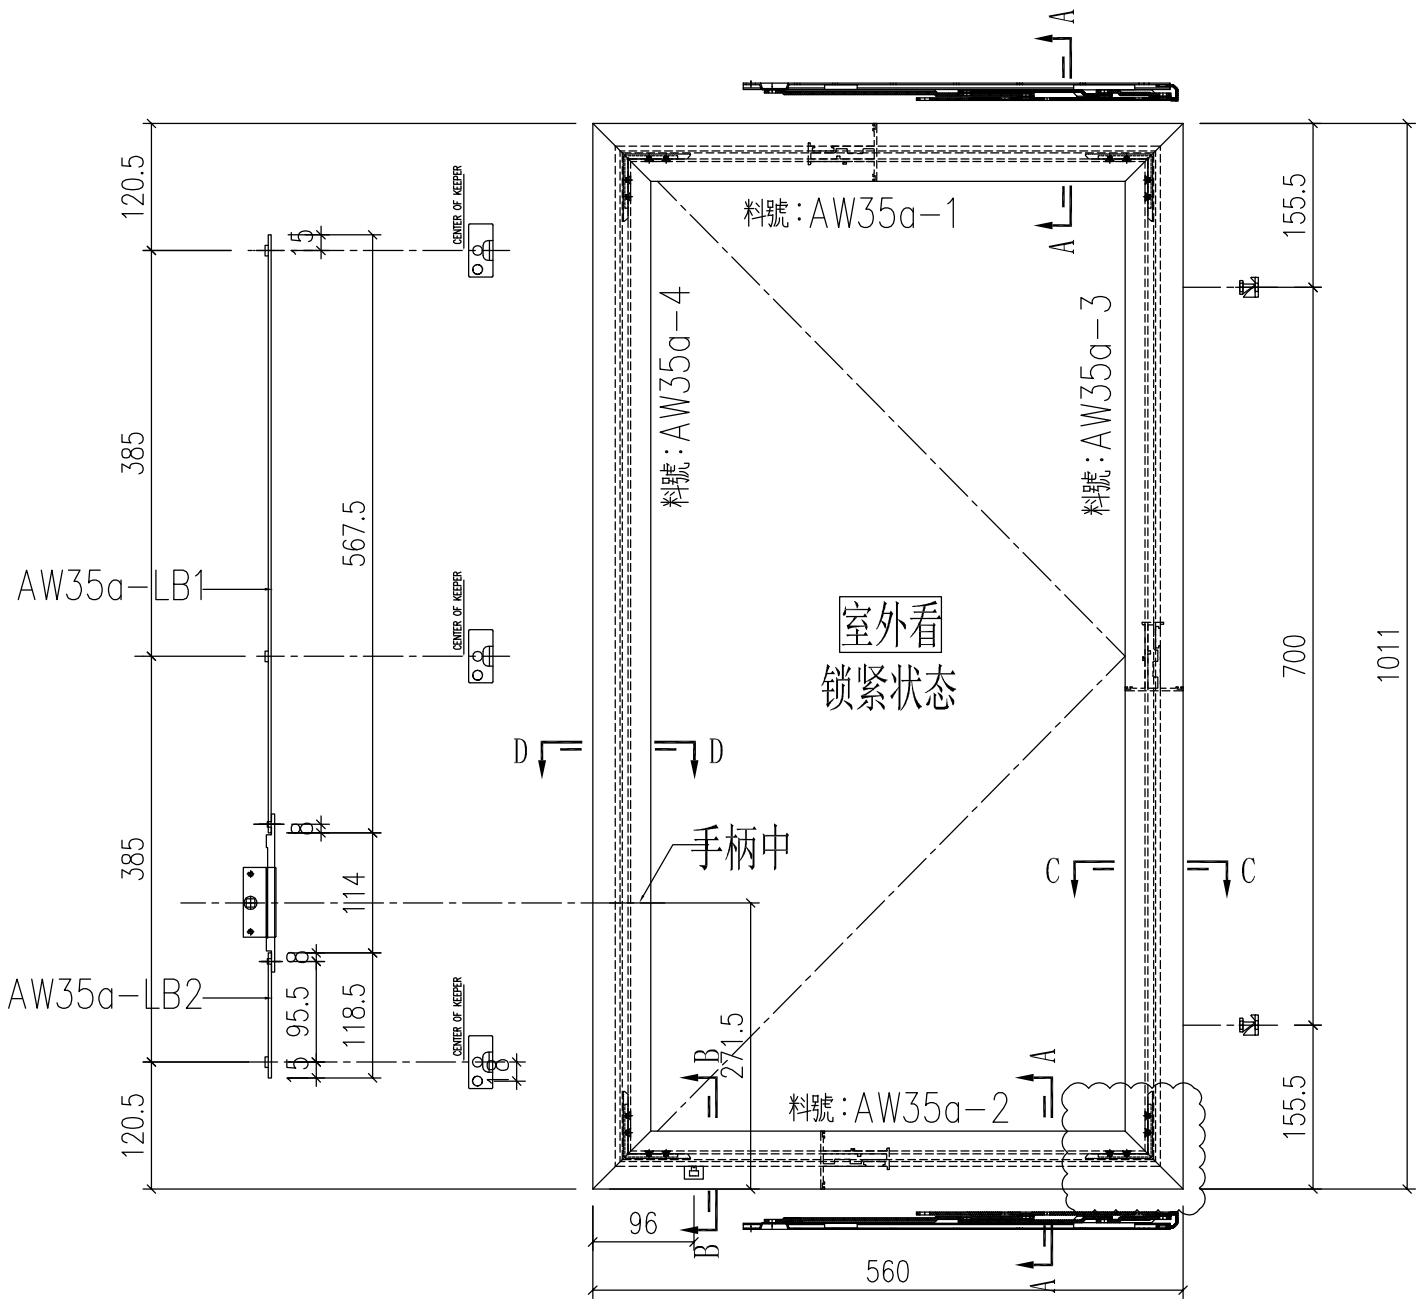

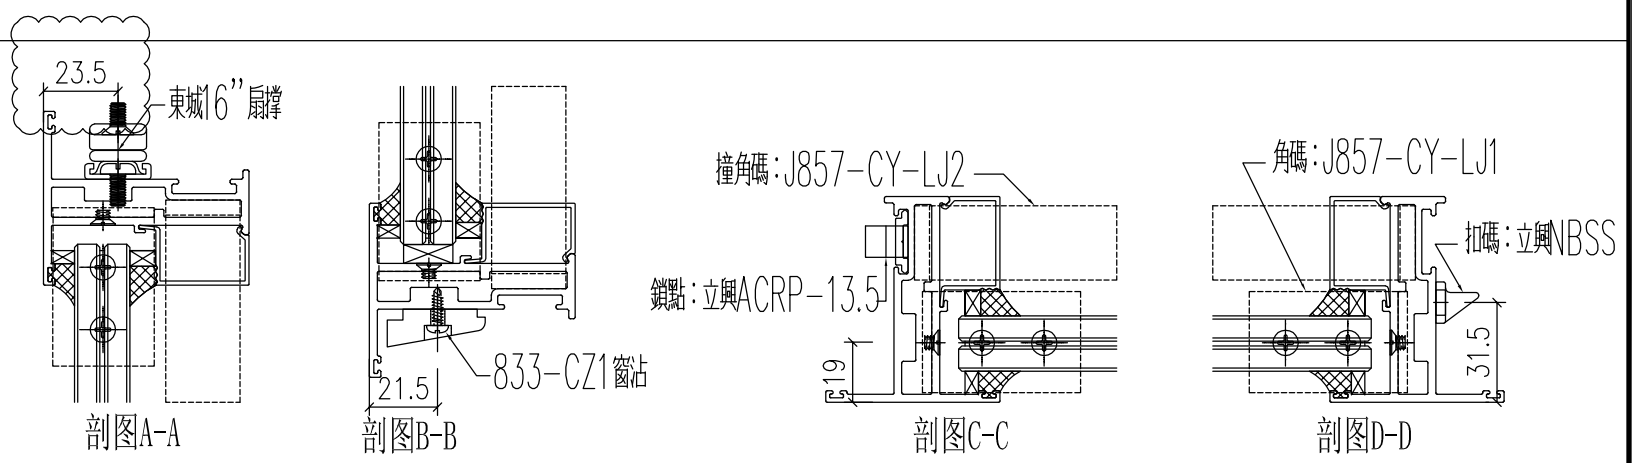


工程號	J-857	地盤	啟德站	附件	
名　稱	多点锁放样图		採　用		
材　料	H122785		地盤		
顏　色	深灰色		工廠		


EG-DWG1

美特鋁質 有限公司 MIDI Aluminium Fabricator Ltd.					類別		物料號		
					制圖	HHQ	2021.11.15	圖號	AW35ba-FY1
修改	A	-			復核	WLQ	2021.11.15	數量	
日期	12.27	-			批准			位置	

原EI/4162/21

使用窗號	數量
35ba/AW	3

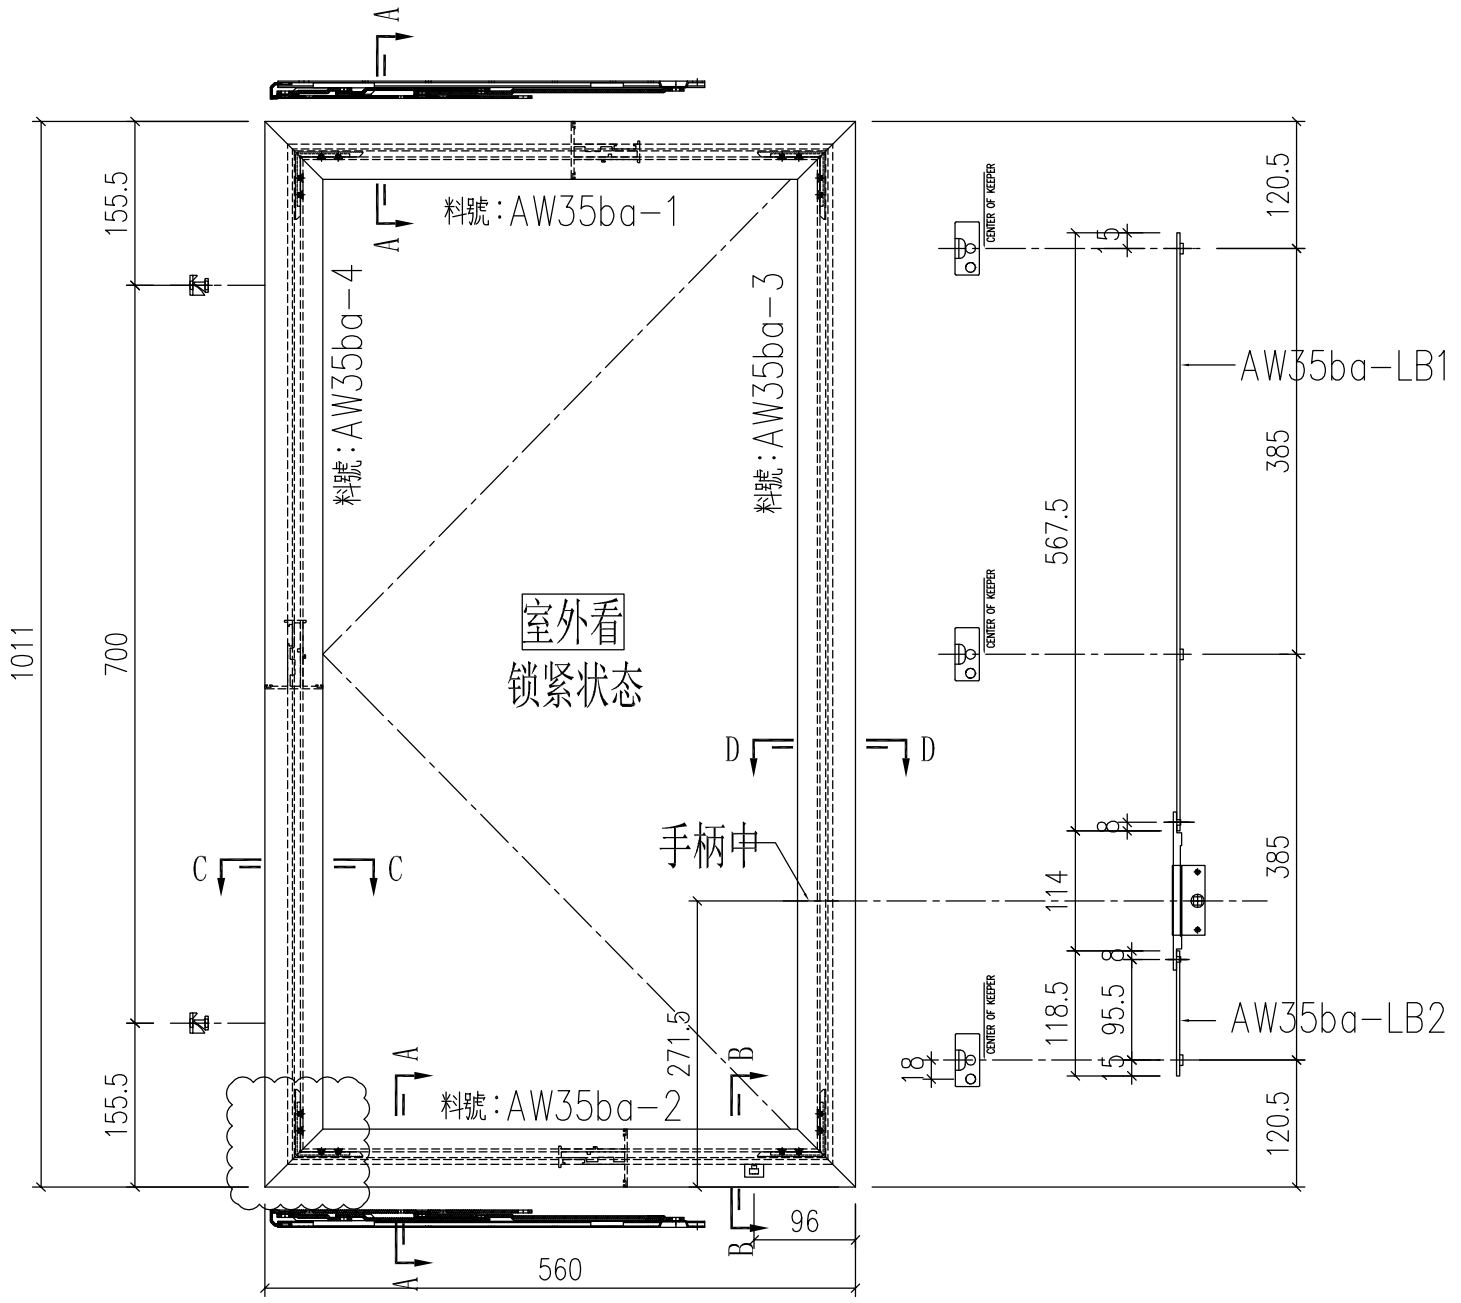

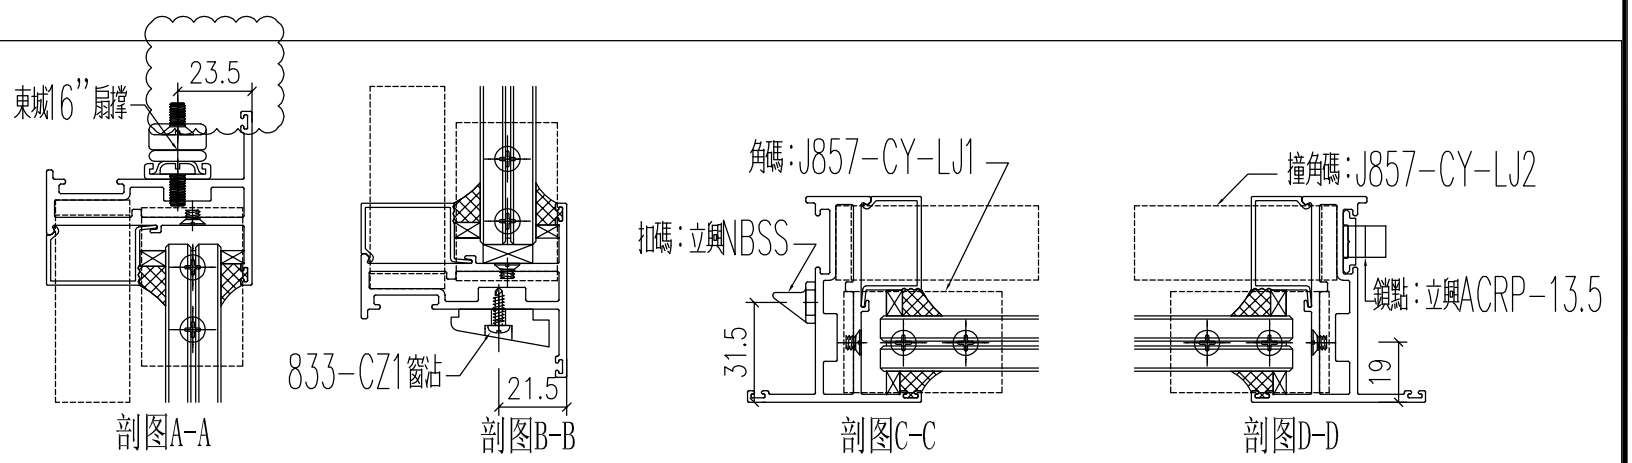

工程號	J-857	地盤	啟德站		
名　稱	多点锁放样图		採　用		附件
材　料	H122785		地盤		
顏　色	深灰色		工廠		

EG-DWG1


美特鋁質 有限公司
MIDI Aluminium Fabricator Ltd.


修改	A	-		
日期	12.27	-		


類別		物料號		
制圖	HHQ	2021.12.17	圖號	AW35-BY1
復核	WLQ	2021.12.17	數量	
批准			位置	

原EI/4162/21


窗號		分格寬度L	分格高度H	-	-	总幅數量
AW35-BY1		600	450	-	-	160
序號	料號	名稱	出筍	長度L	单幅數量	
1	X86037	百葉片	避位	454	5	
2	X86107	百葉片底	避位	454	1	
3	B2257	百葉玉企巴	直口	398	2	

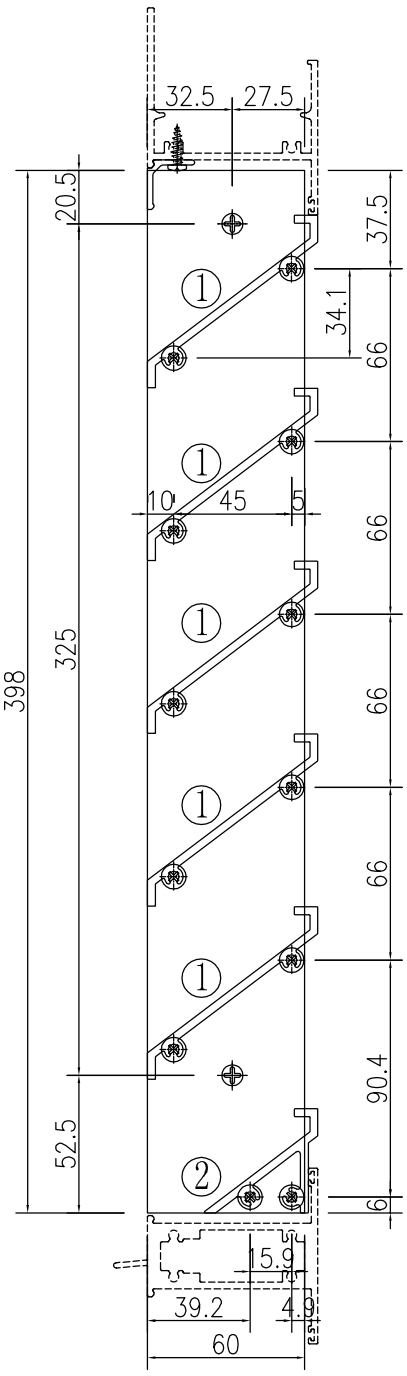

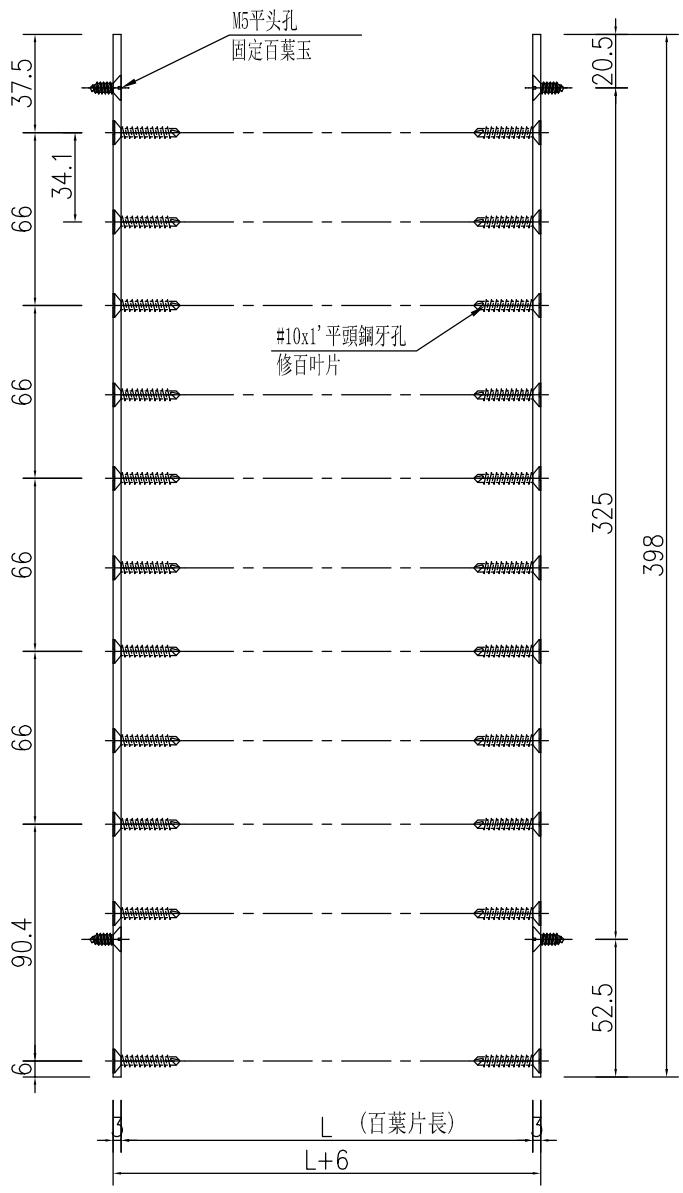


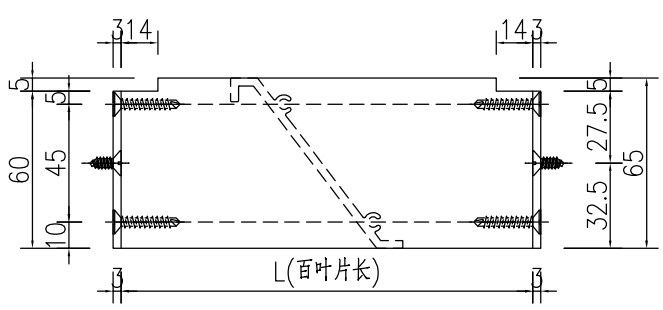

①號百葉加工圖

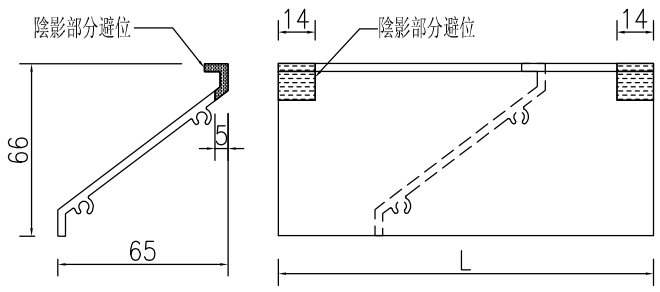

②號百葉加工圖

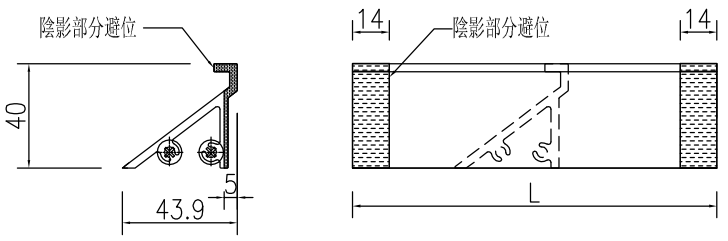

工程號	J-857	地盤	啟德站	附件	
名　稱	百葉組裝圖		採　用		
材　料	详见加工图		地盤		
顏　色	深灰色		工廠		


EG-DWG1

美特鋁質 有限公司 MIDI Aluminium Fabricator Ltd.				
修改	A	-		
日期	12.27	-		

類別		物料號		
制圖	HHQ	2021.12.17	圖號	J857-BQ1L-1
復核	WLQ	2021.12.17	數量	
批准			位置	

原EI/4162/21

物料編號	長度 L	長度 L1	N	A	B	數量
J857-BQ1L-1	1490	1400	950	225	225	222
J857-BQ1L-2	1690	1600	650x2	150	150	18

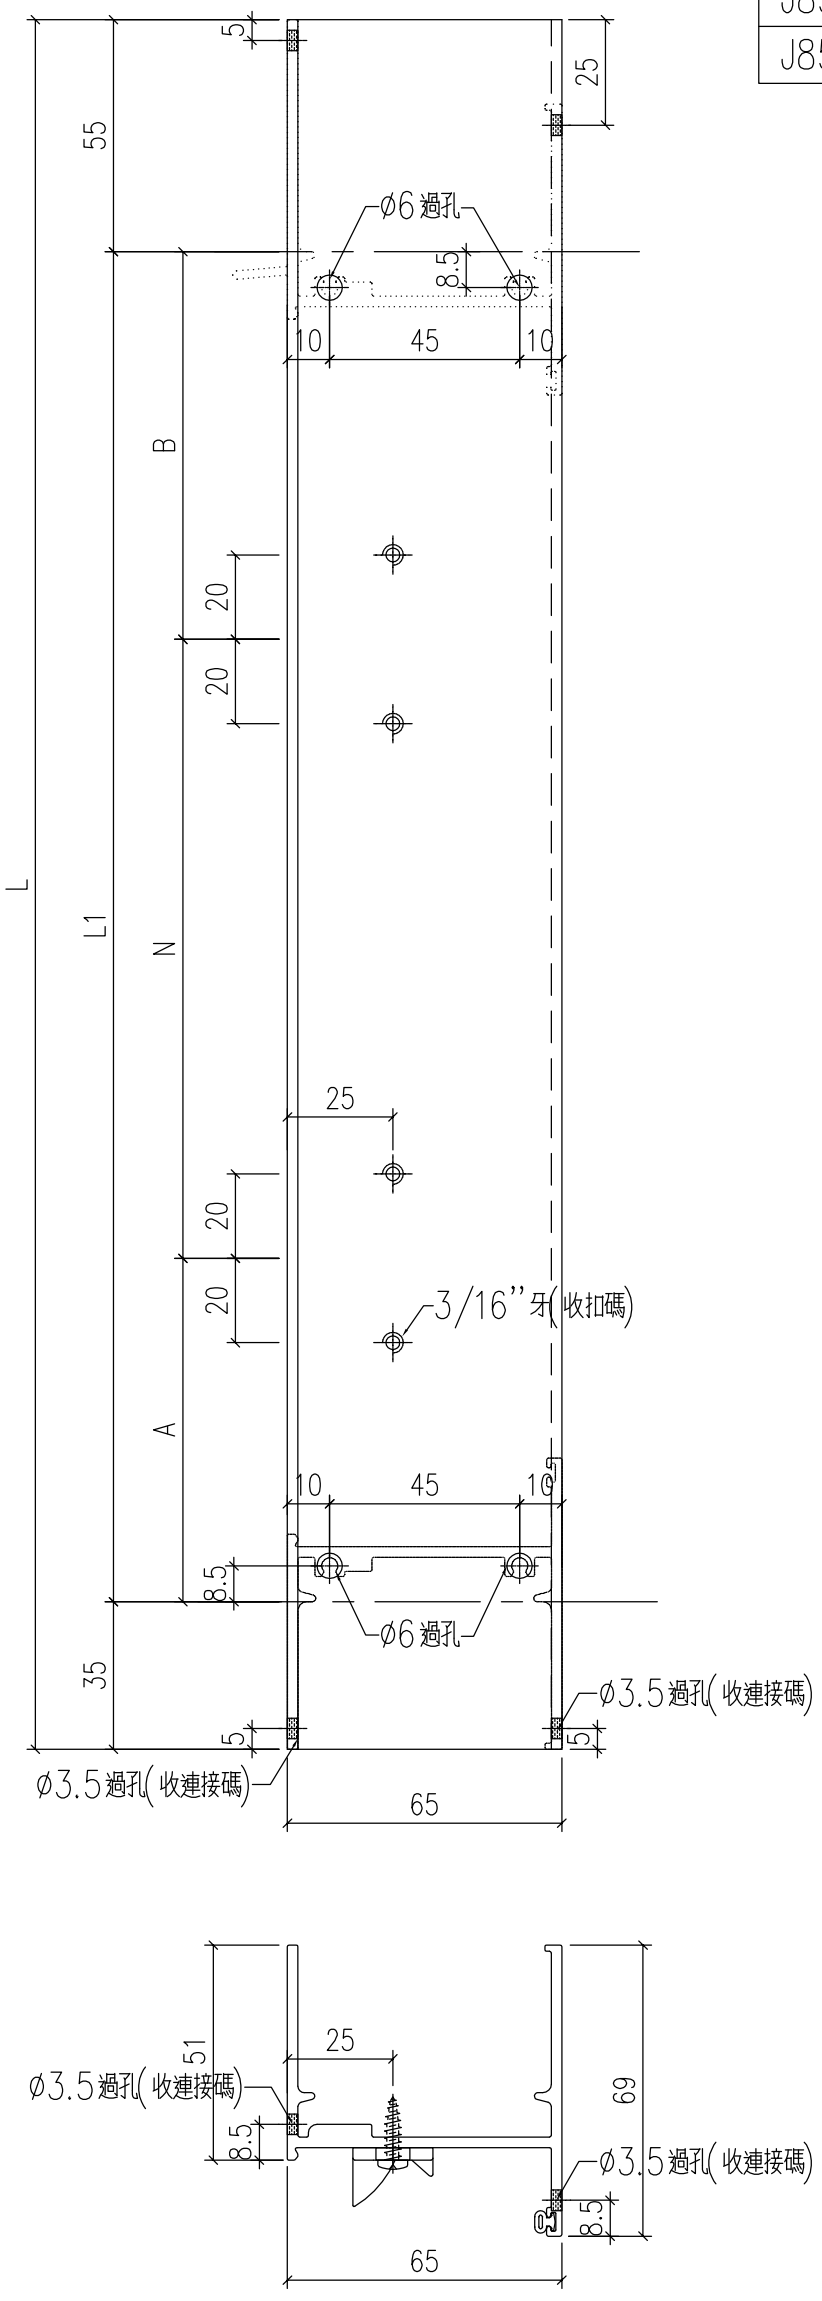


工程號	J-857	地盤	啟德站		附件	
名　稱	生邊企			採　用		
材　料	X86024			地盤		
顏　色	深灰色			工廠		

EG-DWG1

美特鋁質 有限公司 MIDI Aluminium Fabricator Ltd.				
修改	A	-		
日期	12.27	-		

類別		物料號		
制圖	HHQ	2021.12.17	圖號	J857-BQ1R-1
復核	WLQ	2021.12.17	數量	
批准			位置	

原EI/4162/21

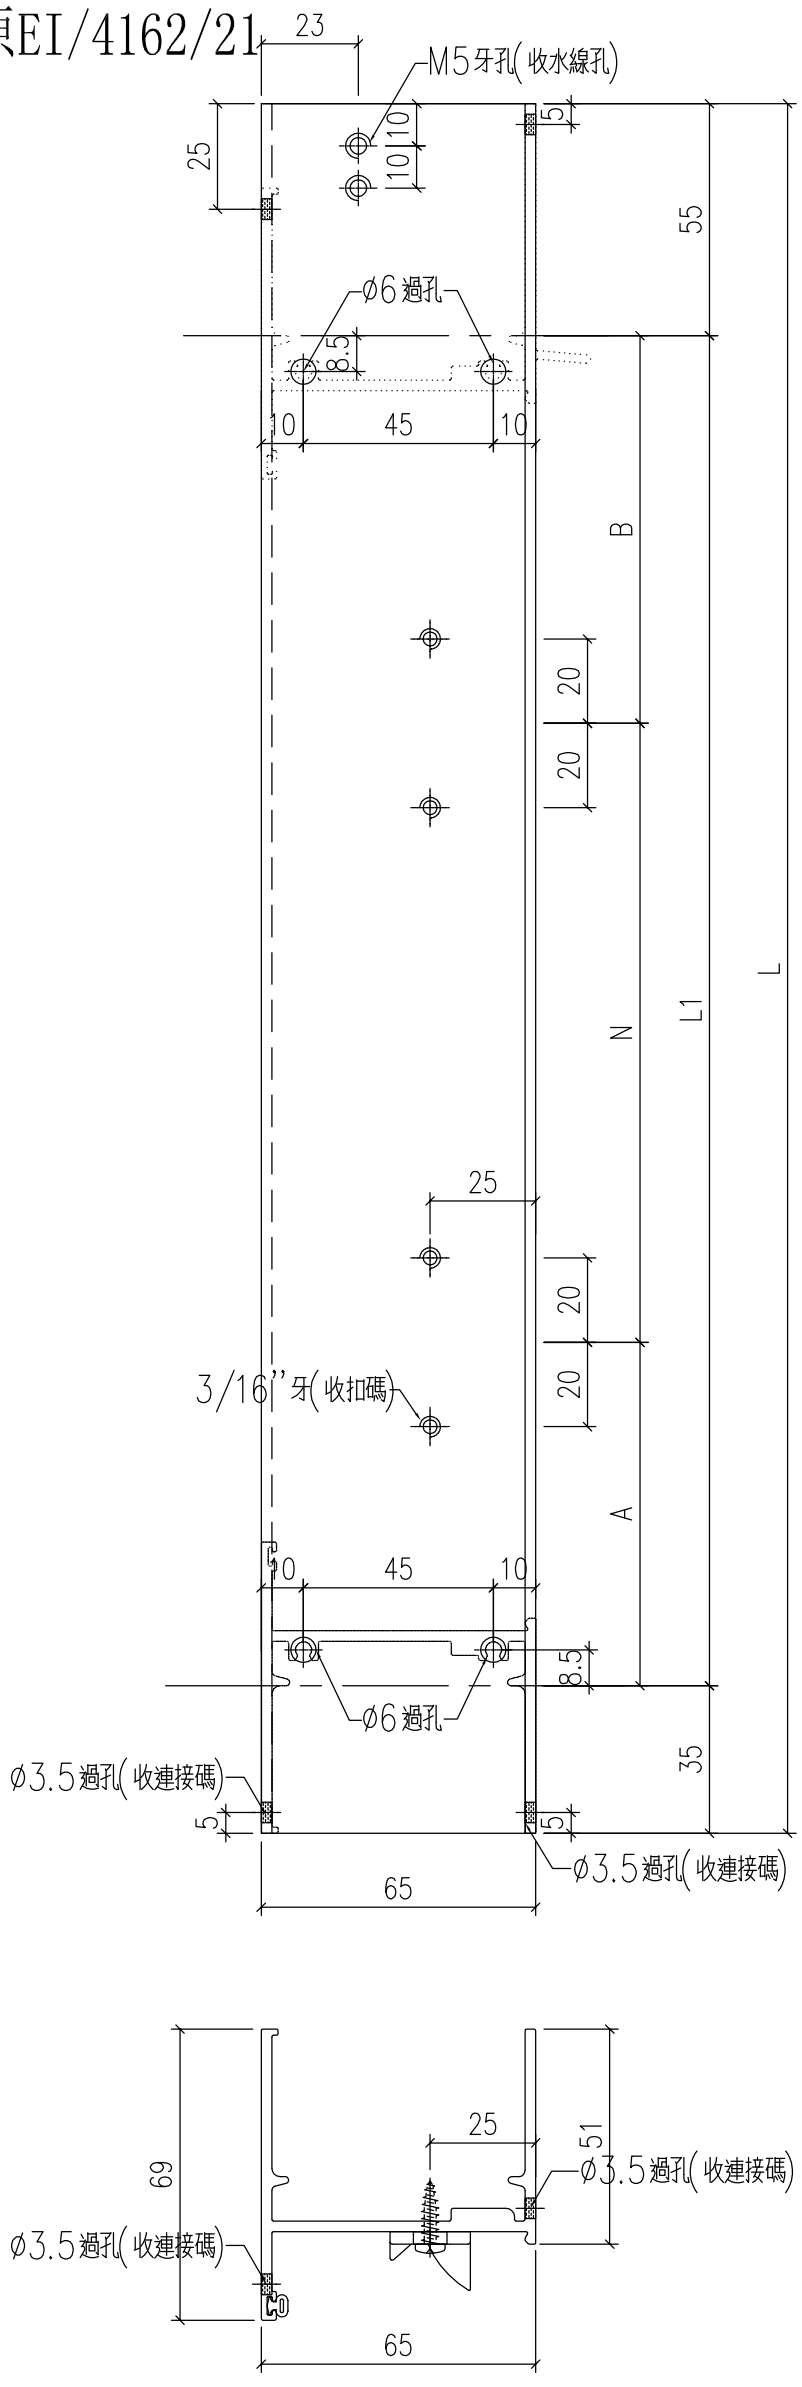

物料編號	長度 L	長度 L1	N	A	B	數量
J857-BQ1R-1	1490	1400	950	225	225	74
J857-BQ1R-2	1690	1600	650x2	150	150	6

工程號	J-857	地盤	啟德站	附件	
名稱	生邊企	採用			
材料	X86024	地盤			
顏色	深灰色	工廠			


EG-DWG1

美特鋁質 有限公司 MIDI Aluminium Fabricator Ltd.				
修改	A	-		
日期	12.27	-		

類別		物料號		
制圖	HHQ	2021.12.17	圖號	J857-BQ2L-1
復核	WLQ	2021.12.17	數量	
批准			位置	

原EI/4162/21

物料編號	長度 L	長度 L1	N	A	B	數量
J857-BQ2L-1	1490	1400	575x2	125	125	74
J857-BQ2L-2	1690	1600	460x3	110	110	6

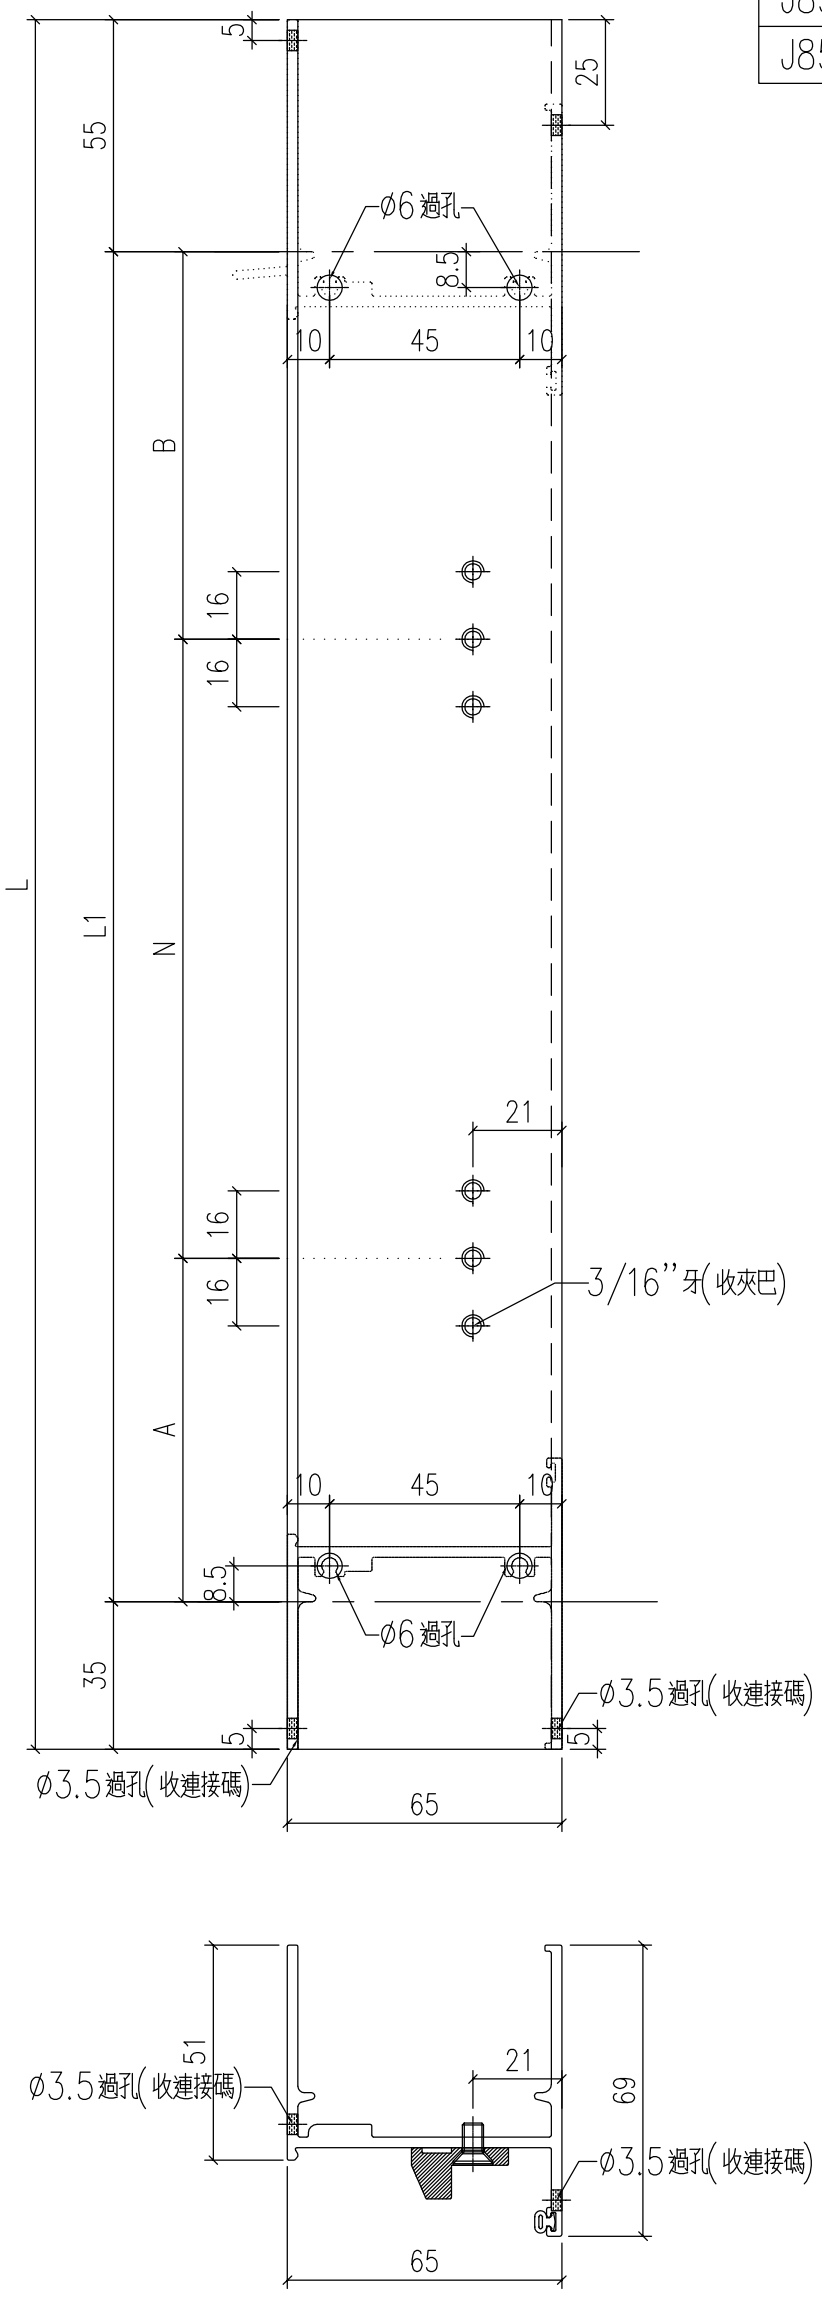


工程號	J-857	地盤	啟德站		附件	
名　稱	生邊企			採　用		
材　料	X86024			地盤		
顏　色	深灰色			工廠		

EG-DWG1

美特鋁質 有限公司 MIDI Aluminium Fabricator Ltd.				
修改	A	-		
日期	12.27	-		

類別		物料號		
制圖	HHQ	2021.12.17	圖號	J857-BQ2R-1
復核	WLQ	2021.12.17	數量	
批准			位置	

原EI/4162/21

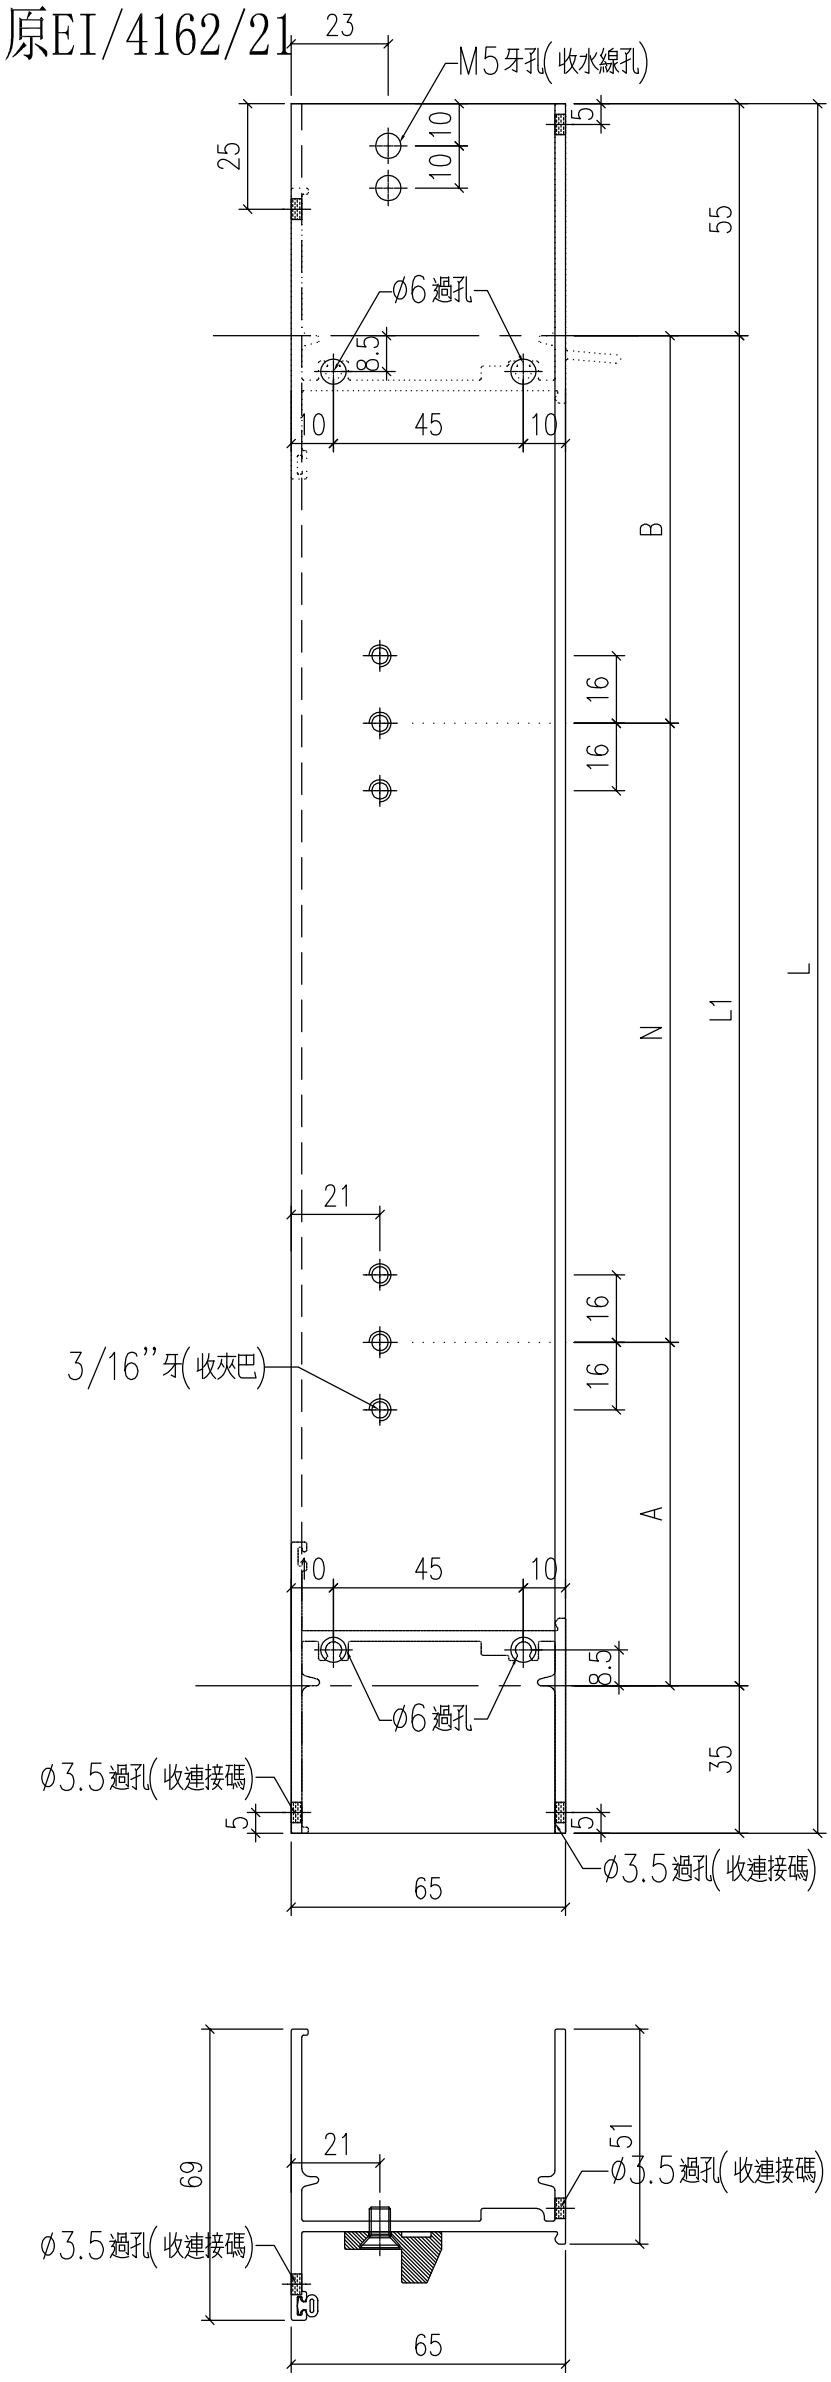

物料編號	長度 L	長度 L1	N	A	B	數量
J857-BQ2R-1	1490	1400	575x2	125	125	222
J857-BQ2R-2	1690	1600	460x3	110	110	18


工程號	J-857	地盤	啟德站		附件	
名　稱	生邊企			採　用		
材　料	X86024			地盤		
顏　色	深灰色			工廠		

EG-DWG1

美特鋁質 有限公司 MIDI Aluminium Fabricator Ltd.					類別		物料號		
					制圖	HHQ	2021.12.17	圖號	J857-KBQ-1L
修改	A	-			復核	WLQ	2021.12.17	數量	
日期	12.27	-			批准			位置	

原EI/4162/21

加工數量 26

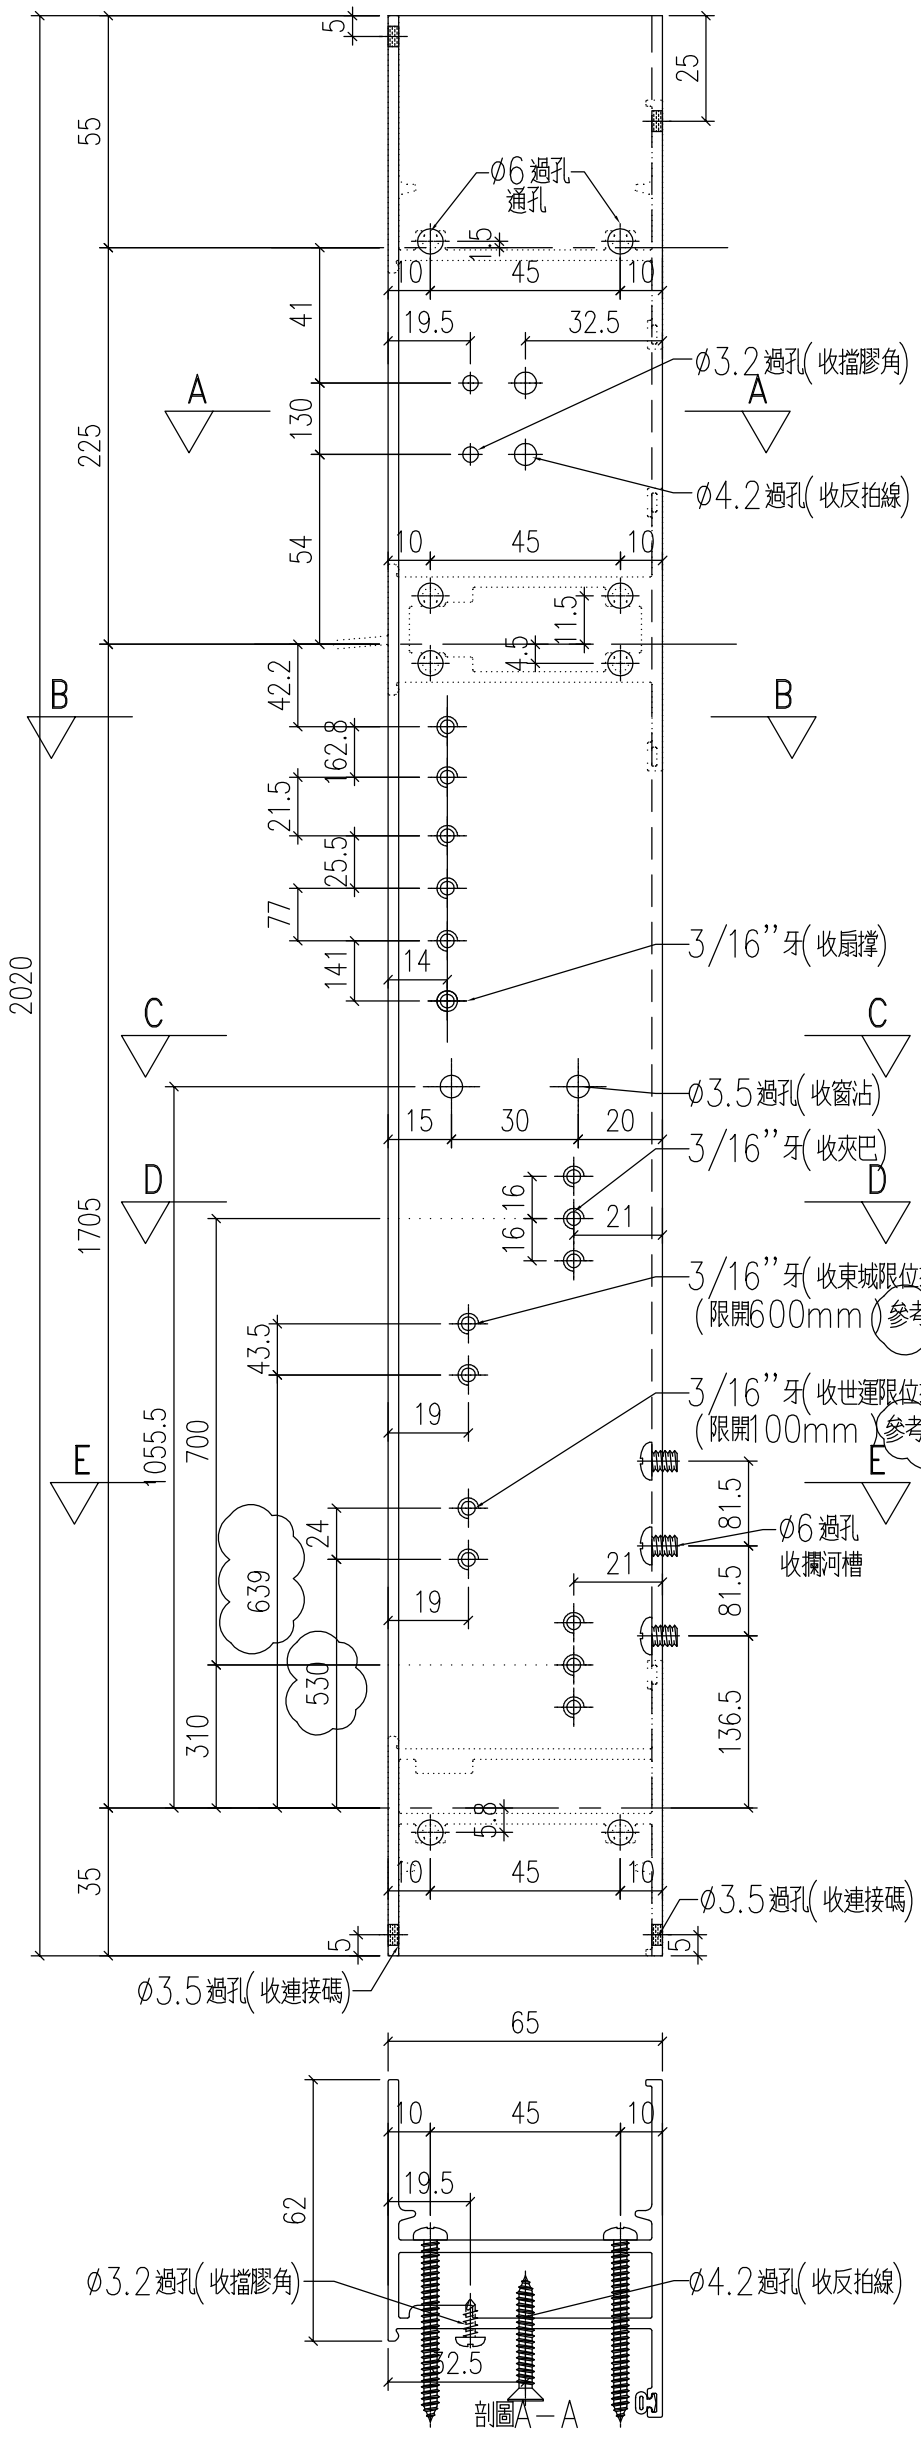


工程號	J-857	地盤	啟德站		附件	
名稱	生邊企-空腔			採用		
材料	X86032			地盤		
顏色	深灰色			工廠		


EG-DWG1


美特鋁質 有限公司 MIDI Aluminium Fabricator Ltd.					類別		物料號		
					制圖	HHQ	2021.12.17	圖號	J857-KBQ-1R
修改	A	-			復核	WLQ	2021.12.17	數量	
日期	12.27	-			批准			位置	

加工數量 26

原EI/4162/21

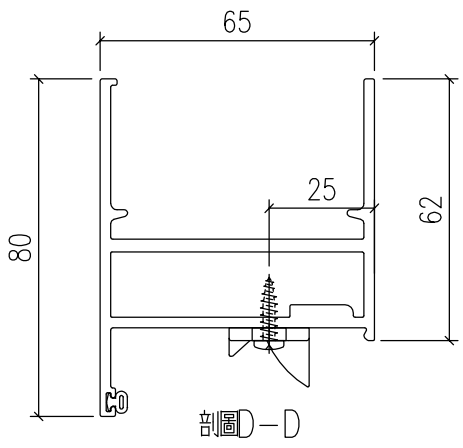

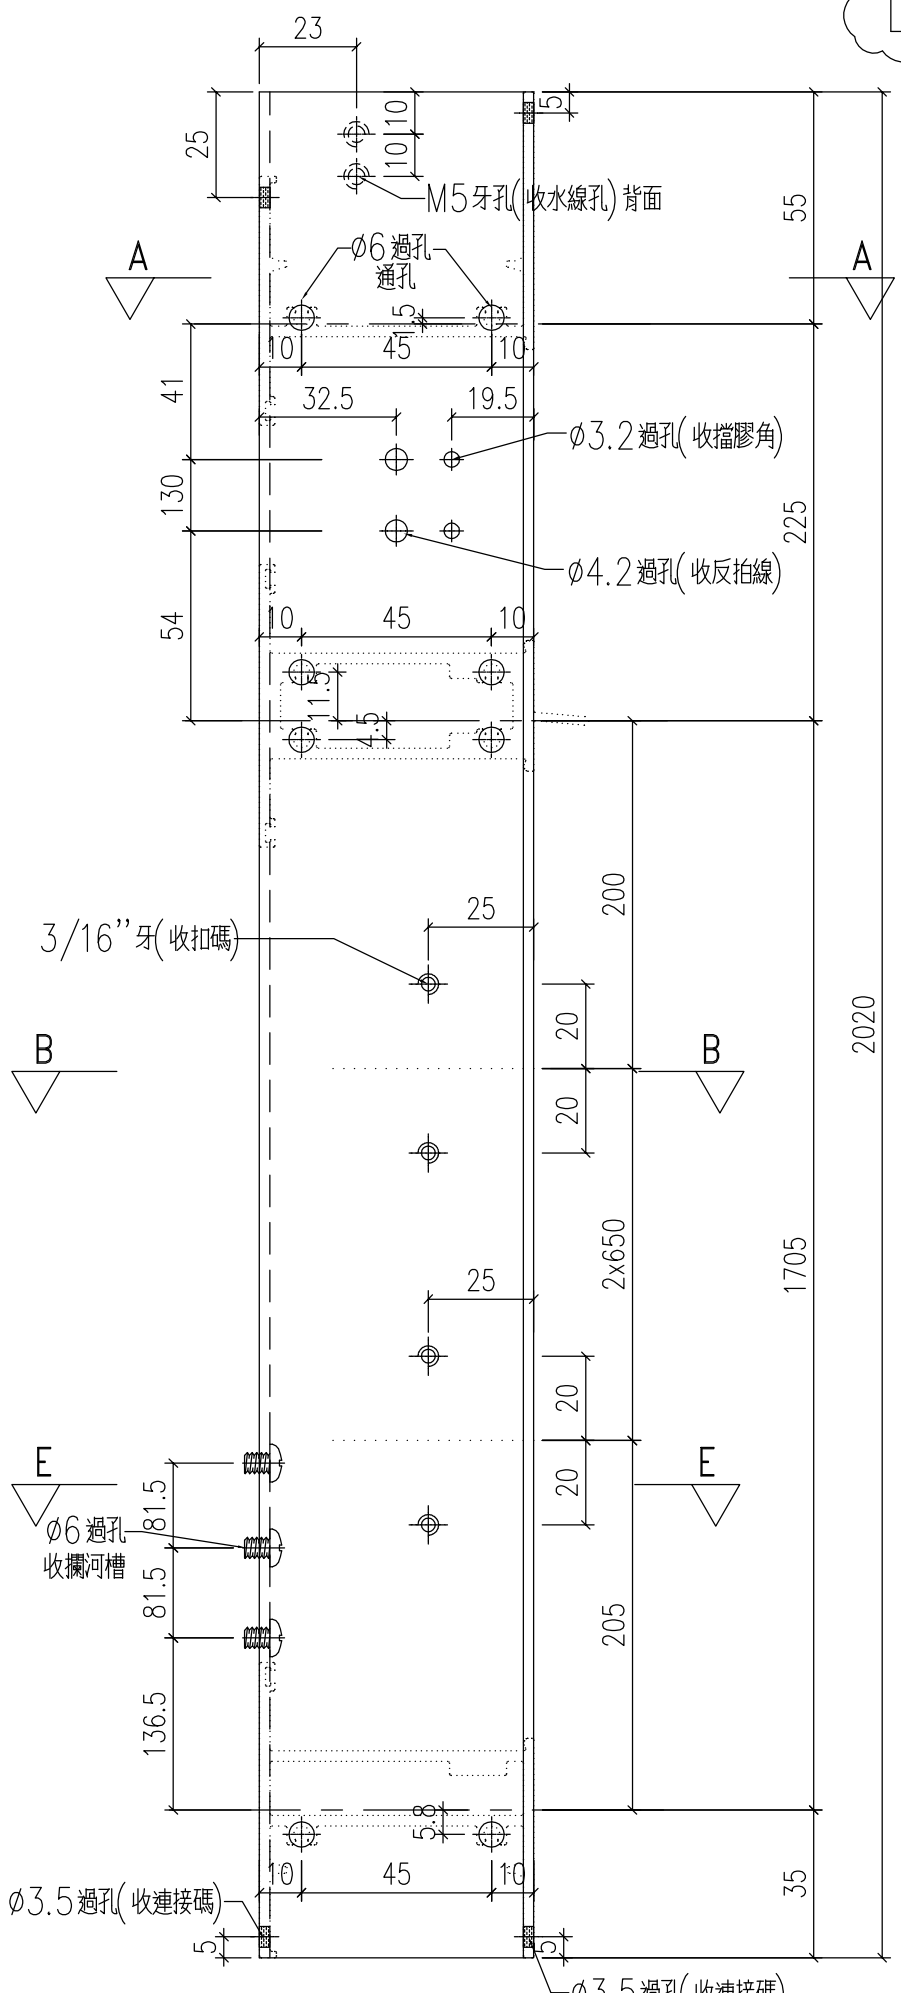

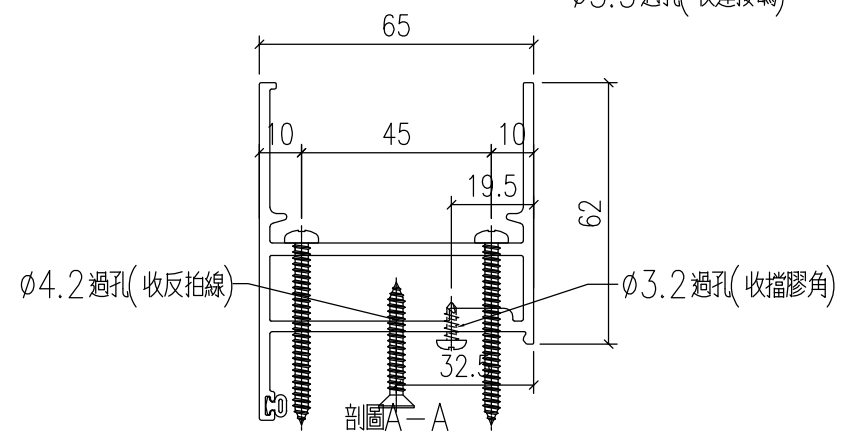

工程號	J-857	地盤	啟德站		附件	
名　稱	生邊企-空腔		採　用			
材　料	X86032		地盤			
顏　色	深灰色		工廠			

EG-DWG1


美特鋁質 有限公司
MIDI Aluminium Fabricator Ltd.


修改	A	-		
日期	12.27	-		


類別		物料號		
制圖	HHQ	2021.12.17	圖號	J857-KBQ-2L
復核	WLQ	2021.12.17	數量	
批准			位置	


加工數量 1


原EI/4162/21

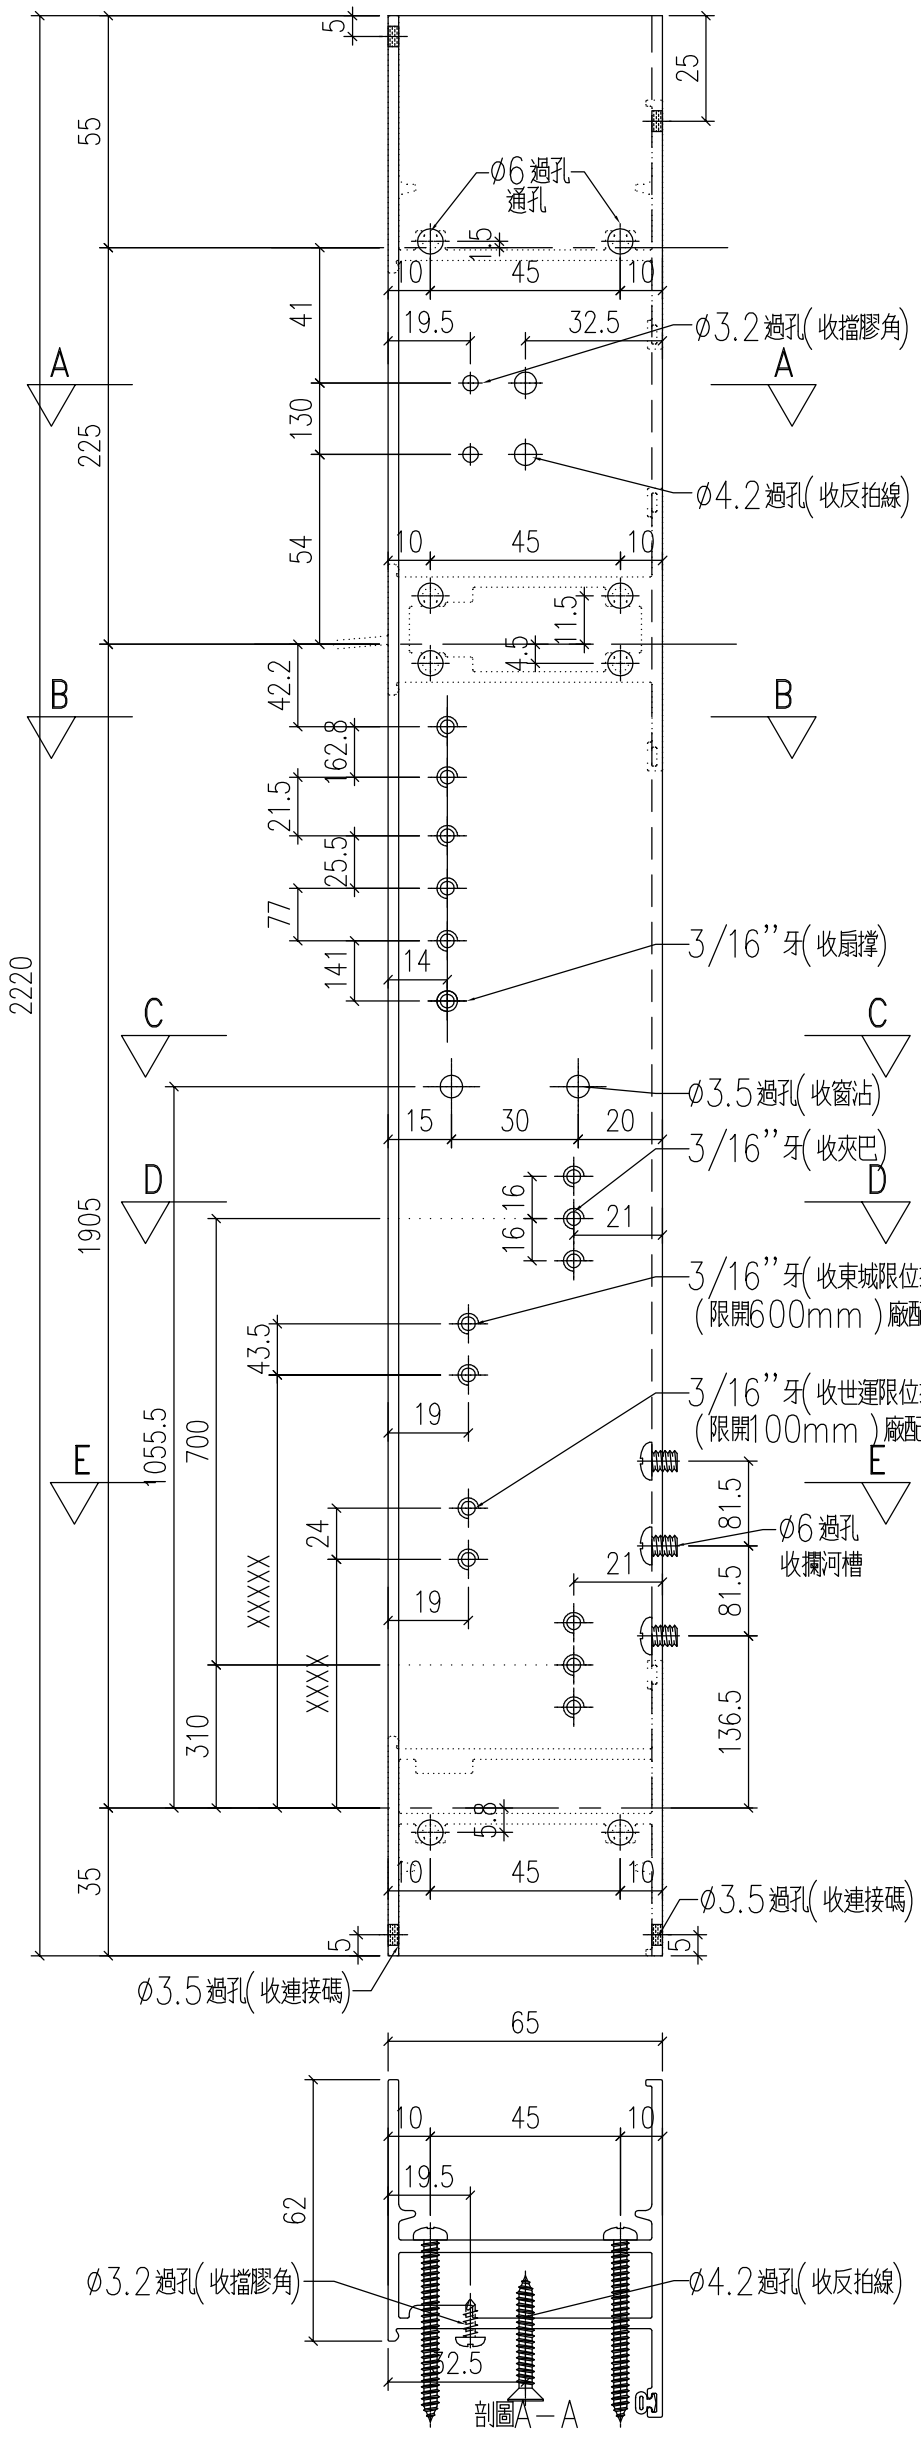

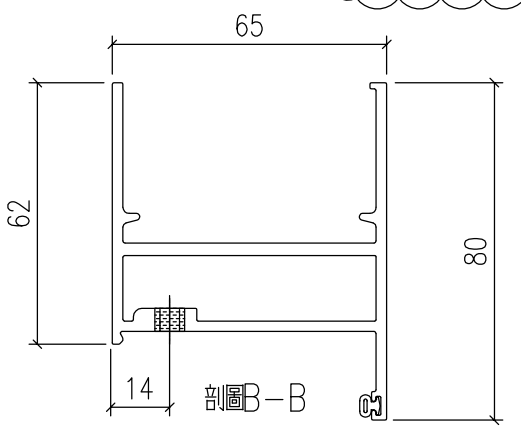

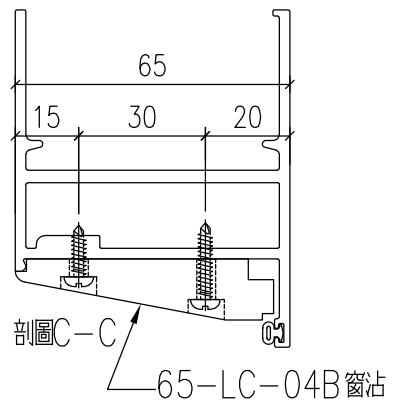

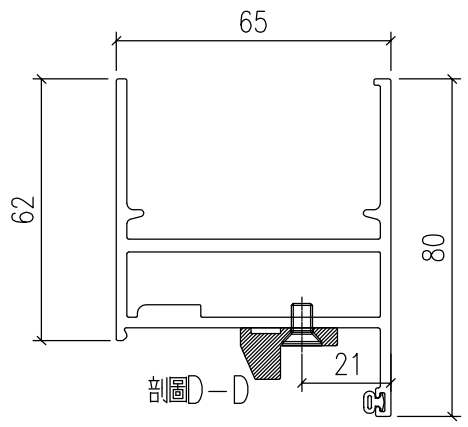

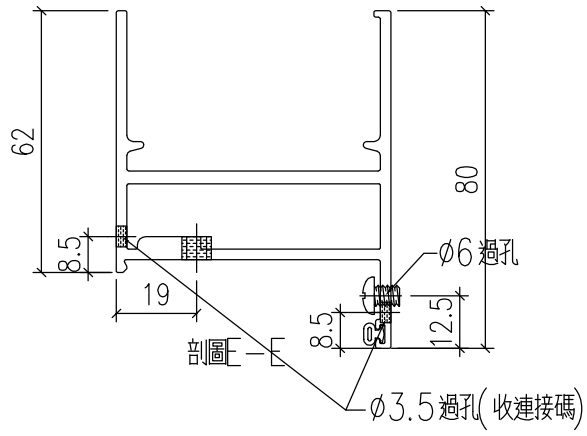


工程號	J-857	地盤	啟德站	附件	
名稱	生邊企-空腔	採用			
材料	X86032	地盤			
顏色	深灰色	工廠			

EG-DWG1

美特鋁質 有限公司 MIDI Aluminium Fabricator Ltd.					類別		物料號		
					制圖	HHQ	2021.12.17	圖號	J857-KBQ-2R
修改	A	-			復核	WLQ	2021.12.17	數量	
日期	12.27	-			批准			位置	

加工數量 1

原EI/4162/21

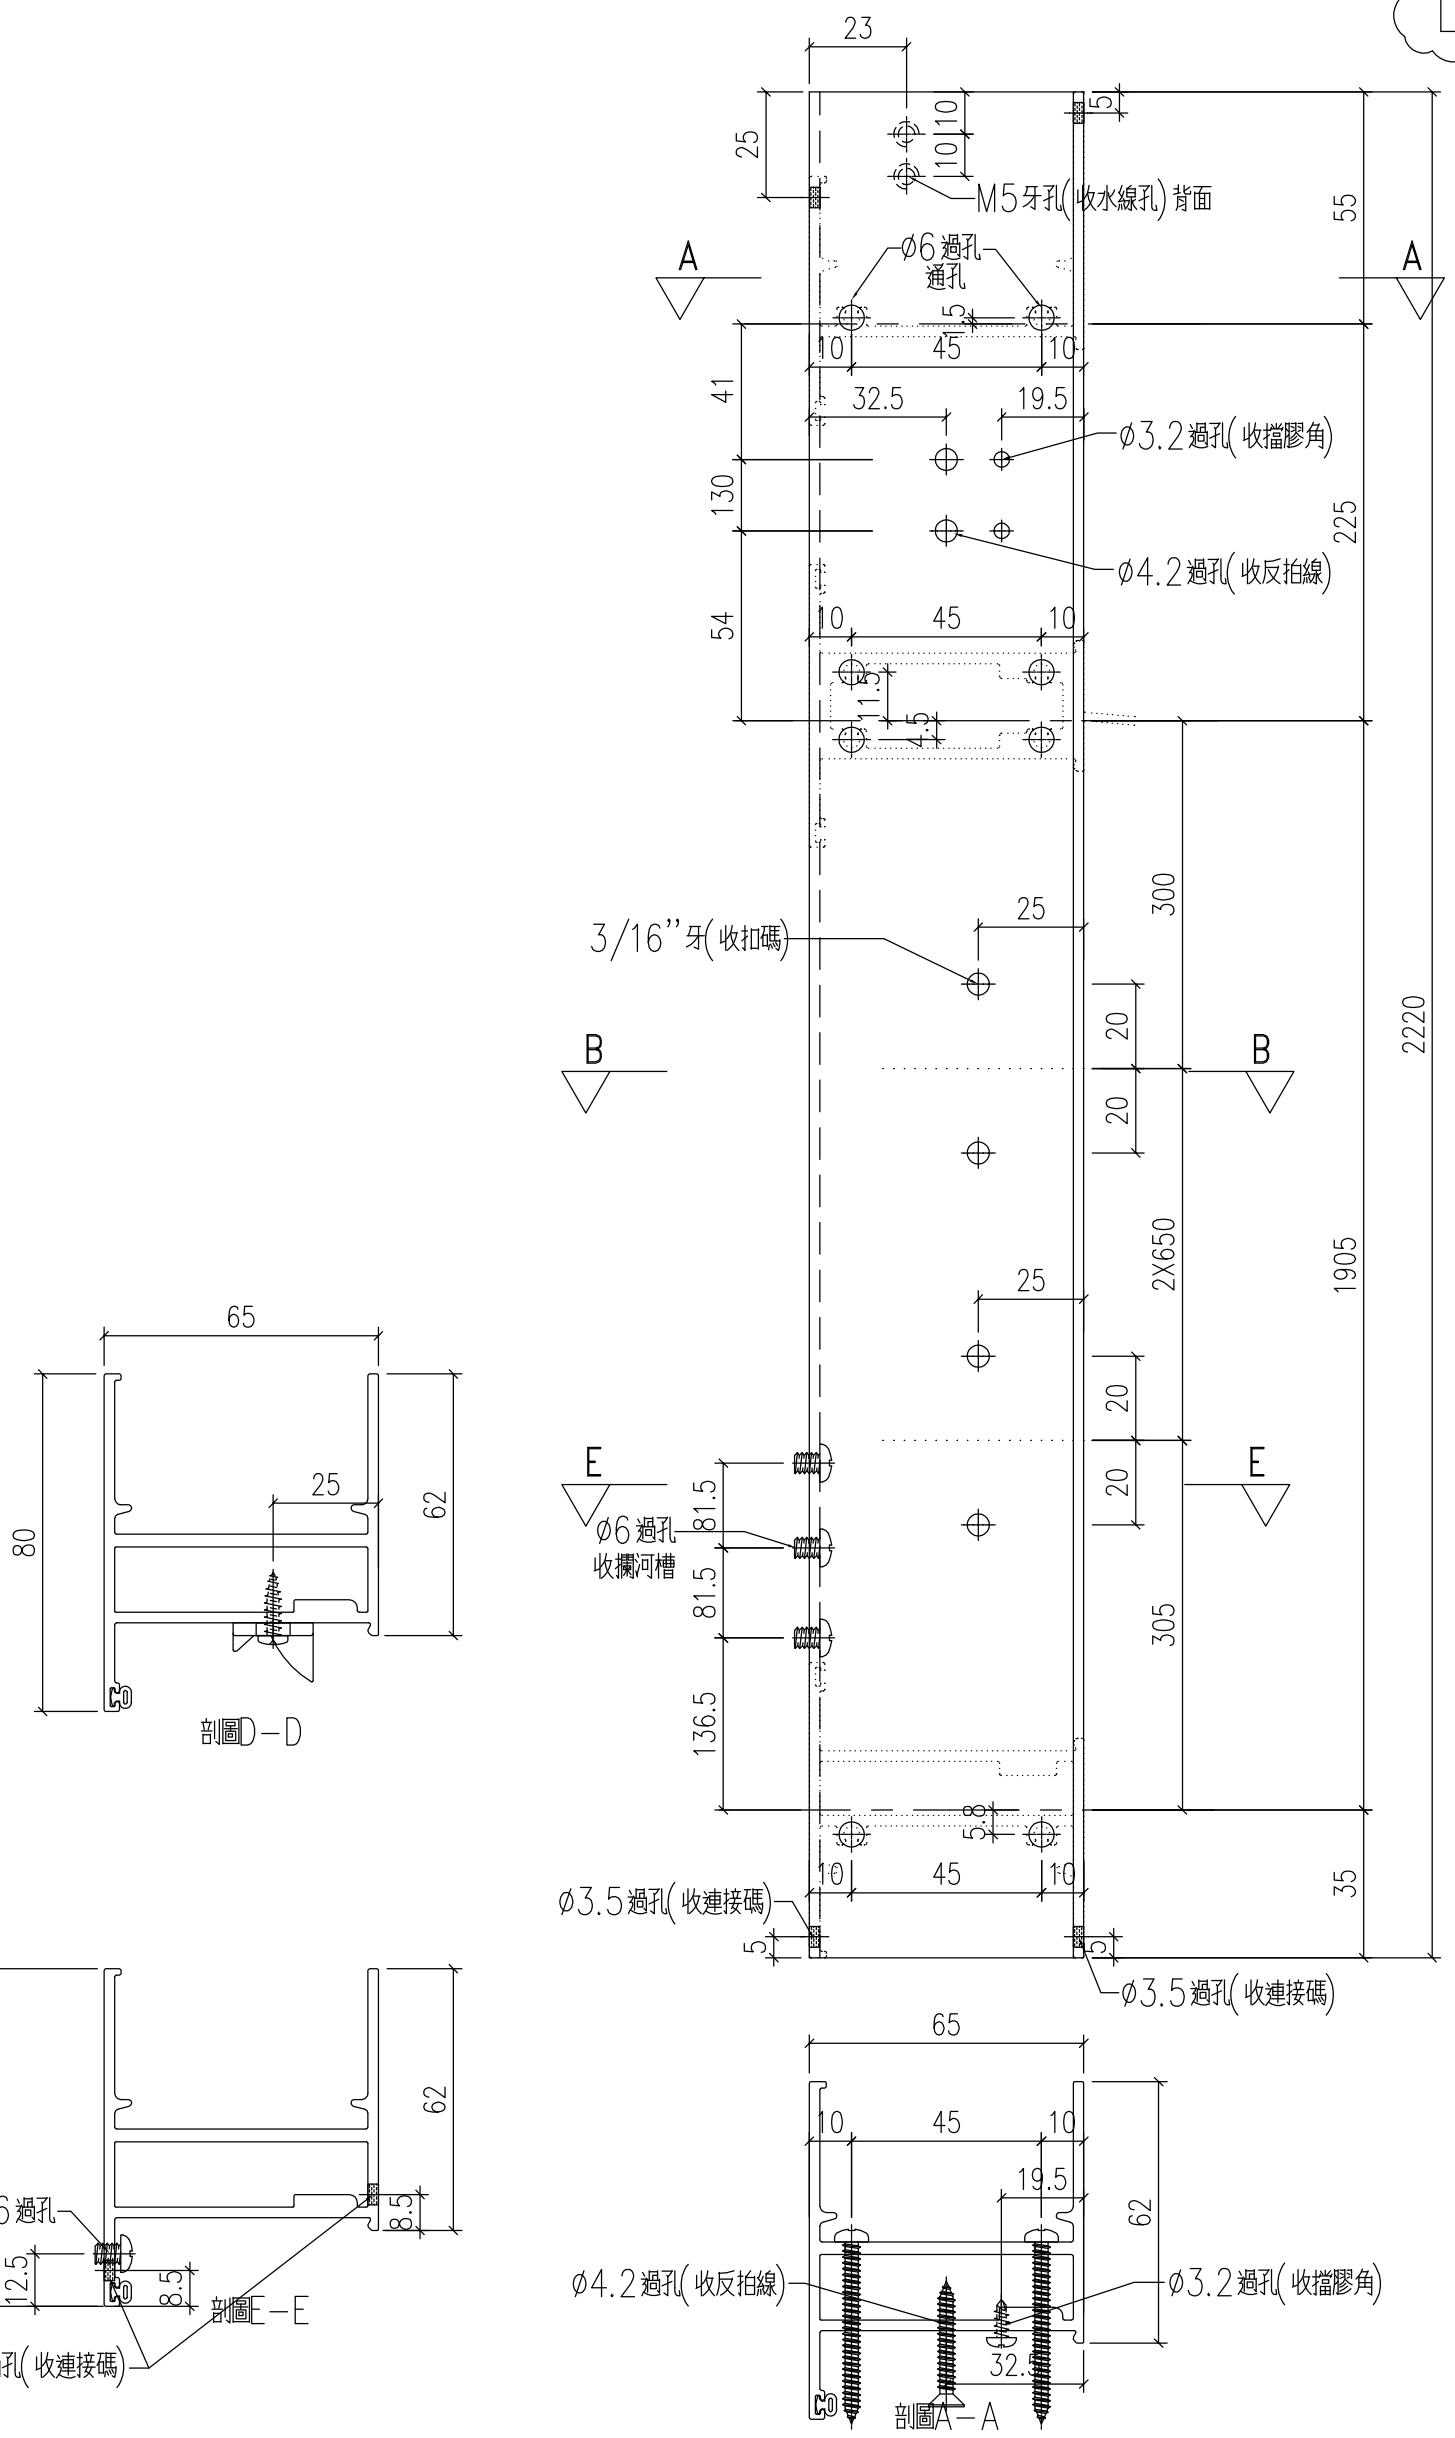


工程號	J-857	地盤	啟德站		附件	
名　稱	生邊企-空腔		採　用			
材　料	X86032		地盤			
顏　色	深灰色		工廠			

EG-DWG1

美特鋁質 有限公司 MIDI Aluminium Fabricator Ltd.					類別		物料號		
					制圖	HHQ	2021.12.17	圖號	J857-KBQ-3L
修改	A	-			復核	WLQ	2021.12.17	數量	
日期	12.27	-			批准			位置	

加工數量 100

原EI/4162/21

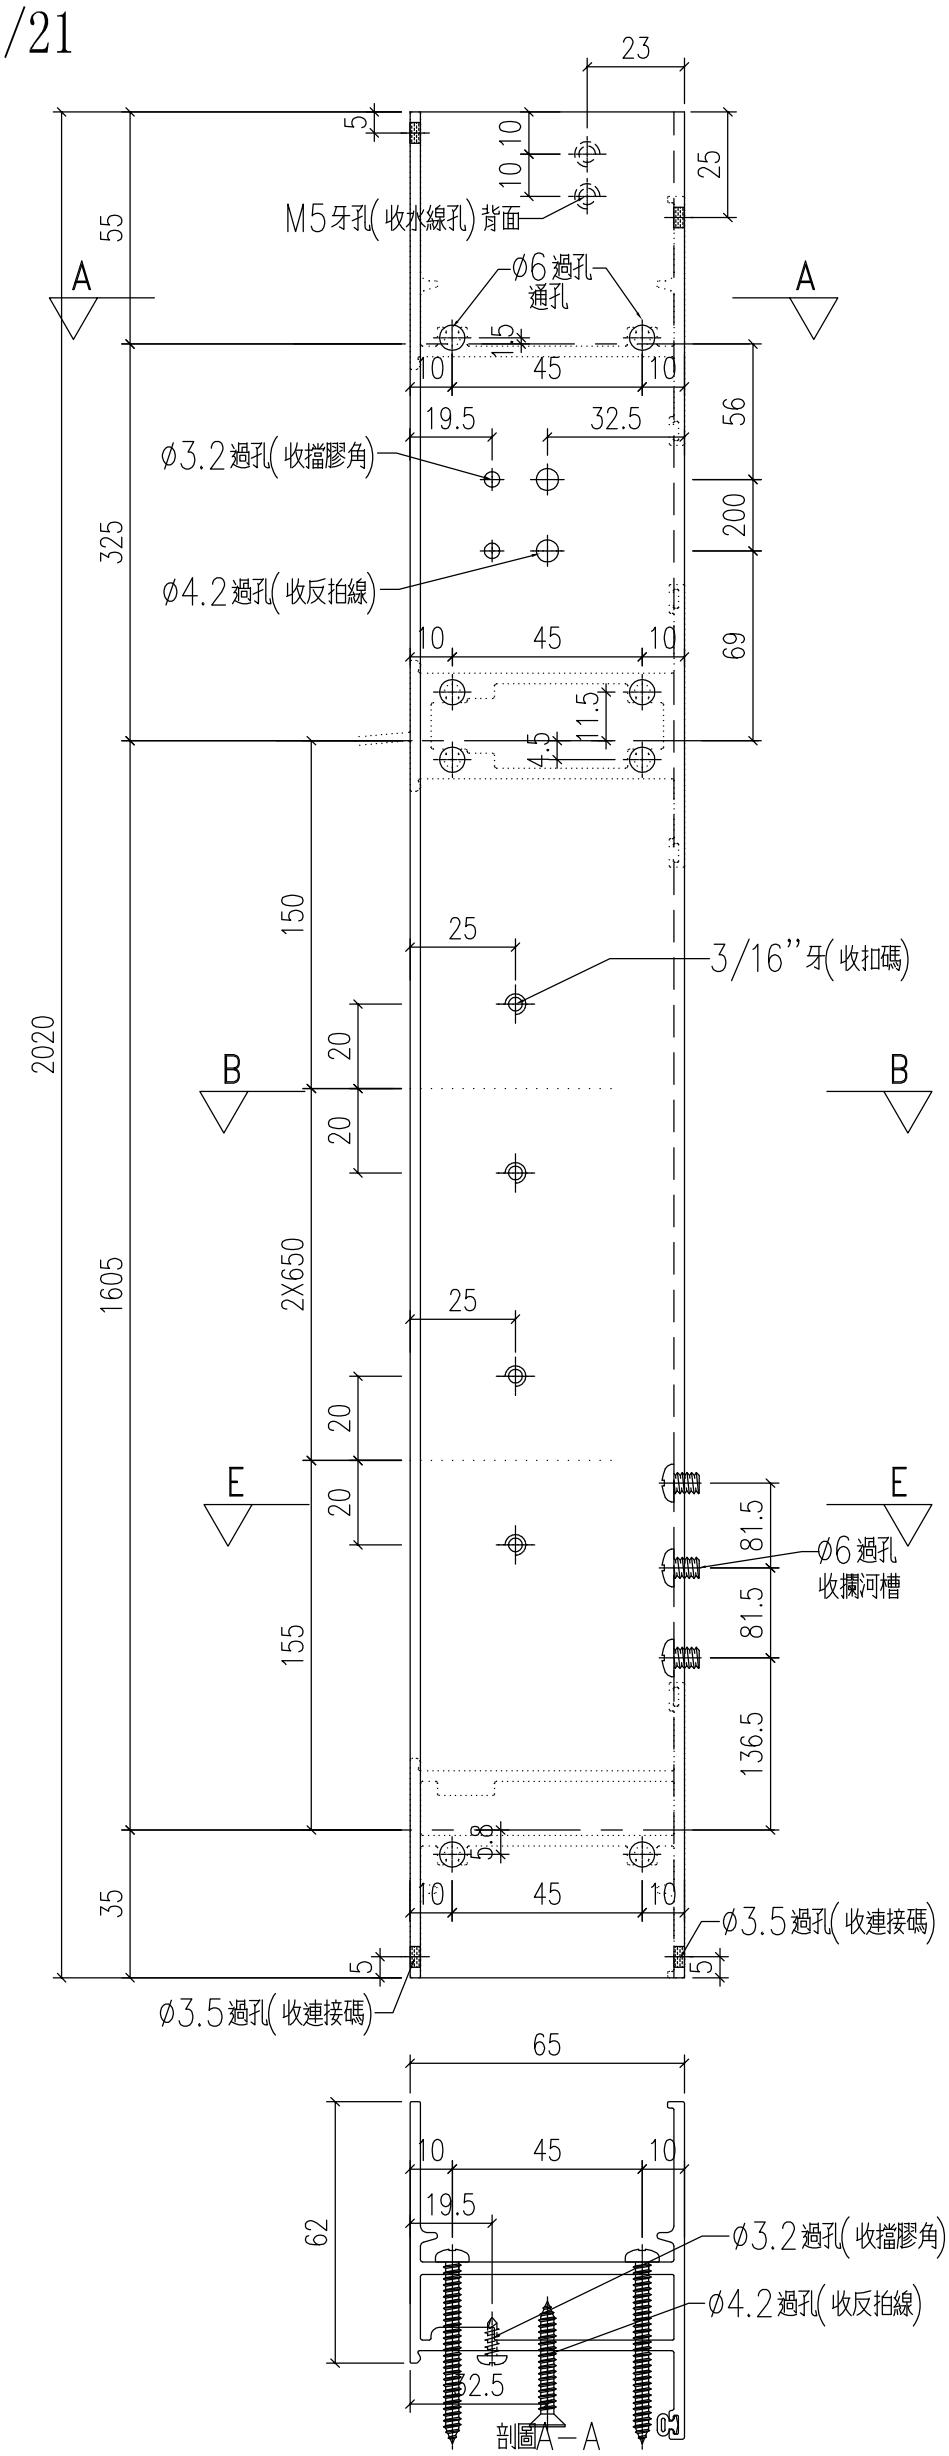

工程號	J-857	地盤	啟德站		附件	
名　稱	生邊企-空腔		採　用			
材　料	X86032		地盤			
顏　色	深灰色		工廠			


EG-DWG1

美特鋁質 有限公司 MIDI Aluminium Fabricator Ltd.				
修改	A	-		
日期	12.27	-		

類別		物料號		
制圖	HHQ	2021.12.17	圖號	J857-KBQ-3R
復核	WLQ	2021.12.17	數量	
批准			位置	

加工數量 100

原EI/4162/21

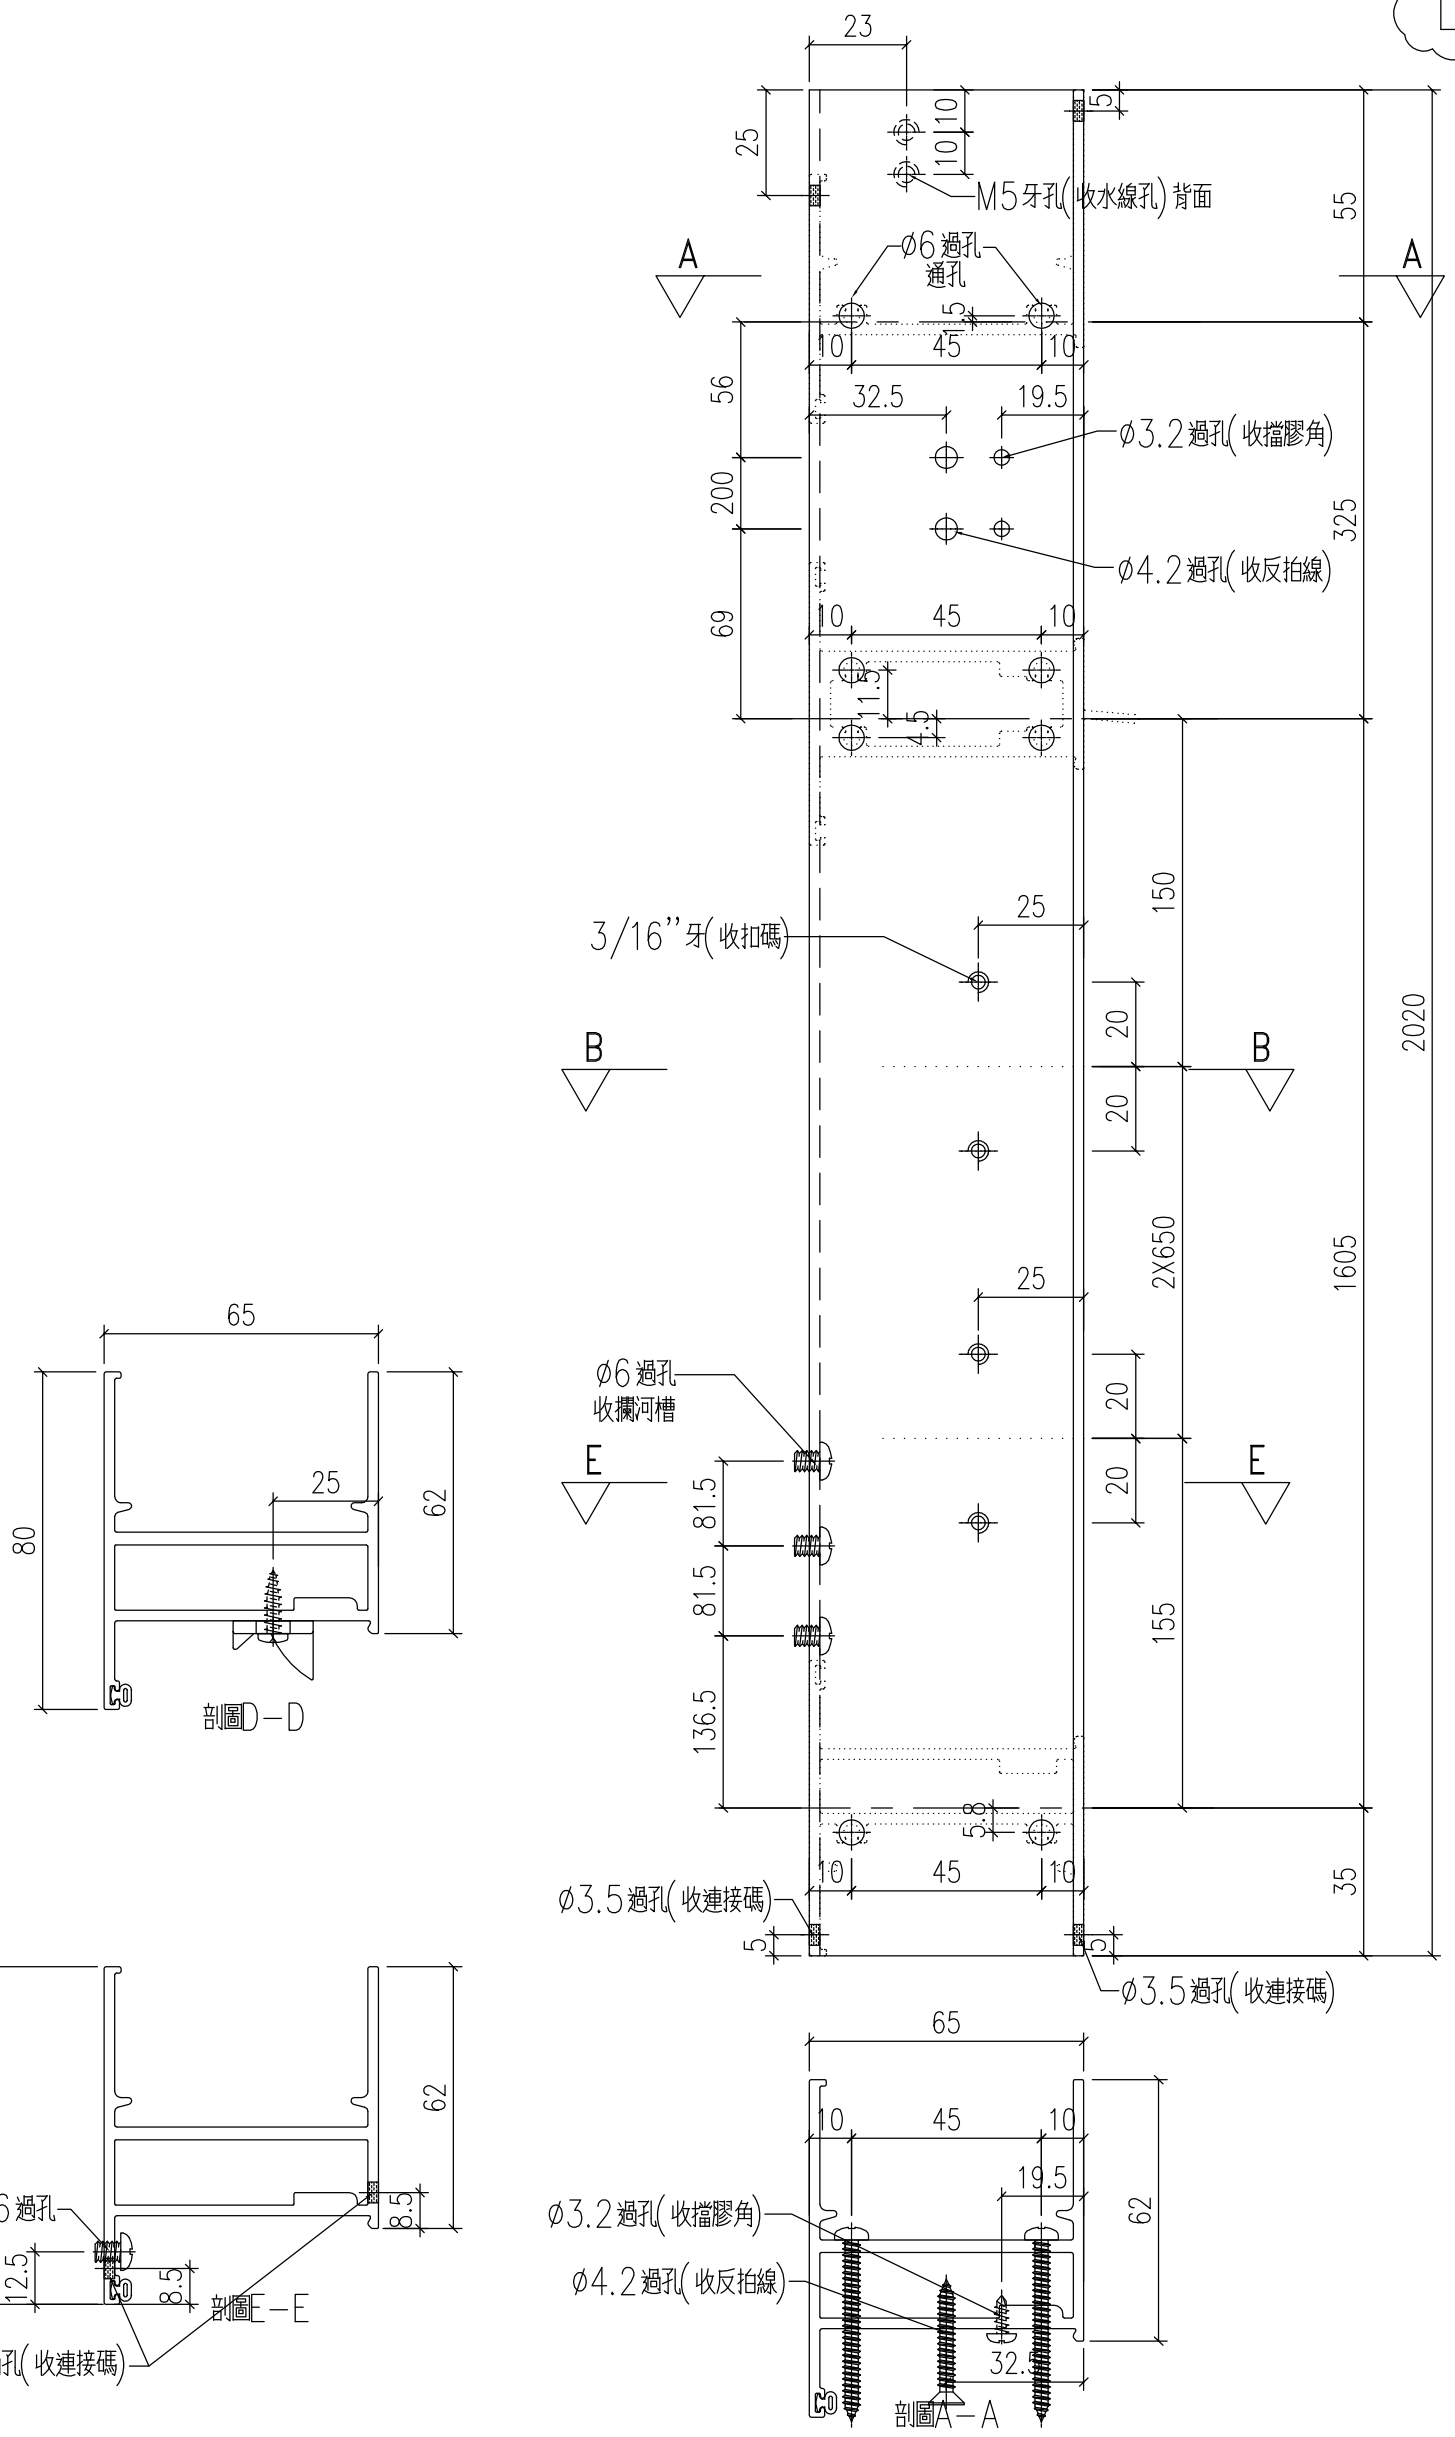

工程號	J-857	地盤	啟德站		
名　稱	生邊企-空腔			採　用	
材　料	X86032			地盤	
顏　色	深灰色			工廠	

附件

EG-DWG1


美特鋁質 有限公司
MIDI Aluminium Fabricator Ltd.


修改	A	-		
日期	12.27	-		


類別		物料號		
制圖	HHQ	2021.12.17	圖號	J857-KBQ-3bL
復核	WLQ	2021.12.17	數量	
批准			位置	


原EI/4162/21


加工數量 52

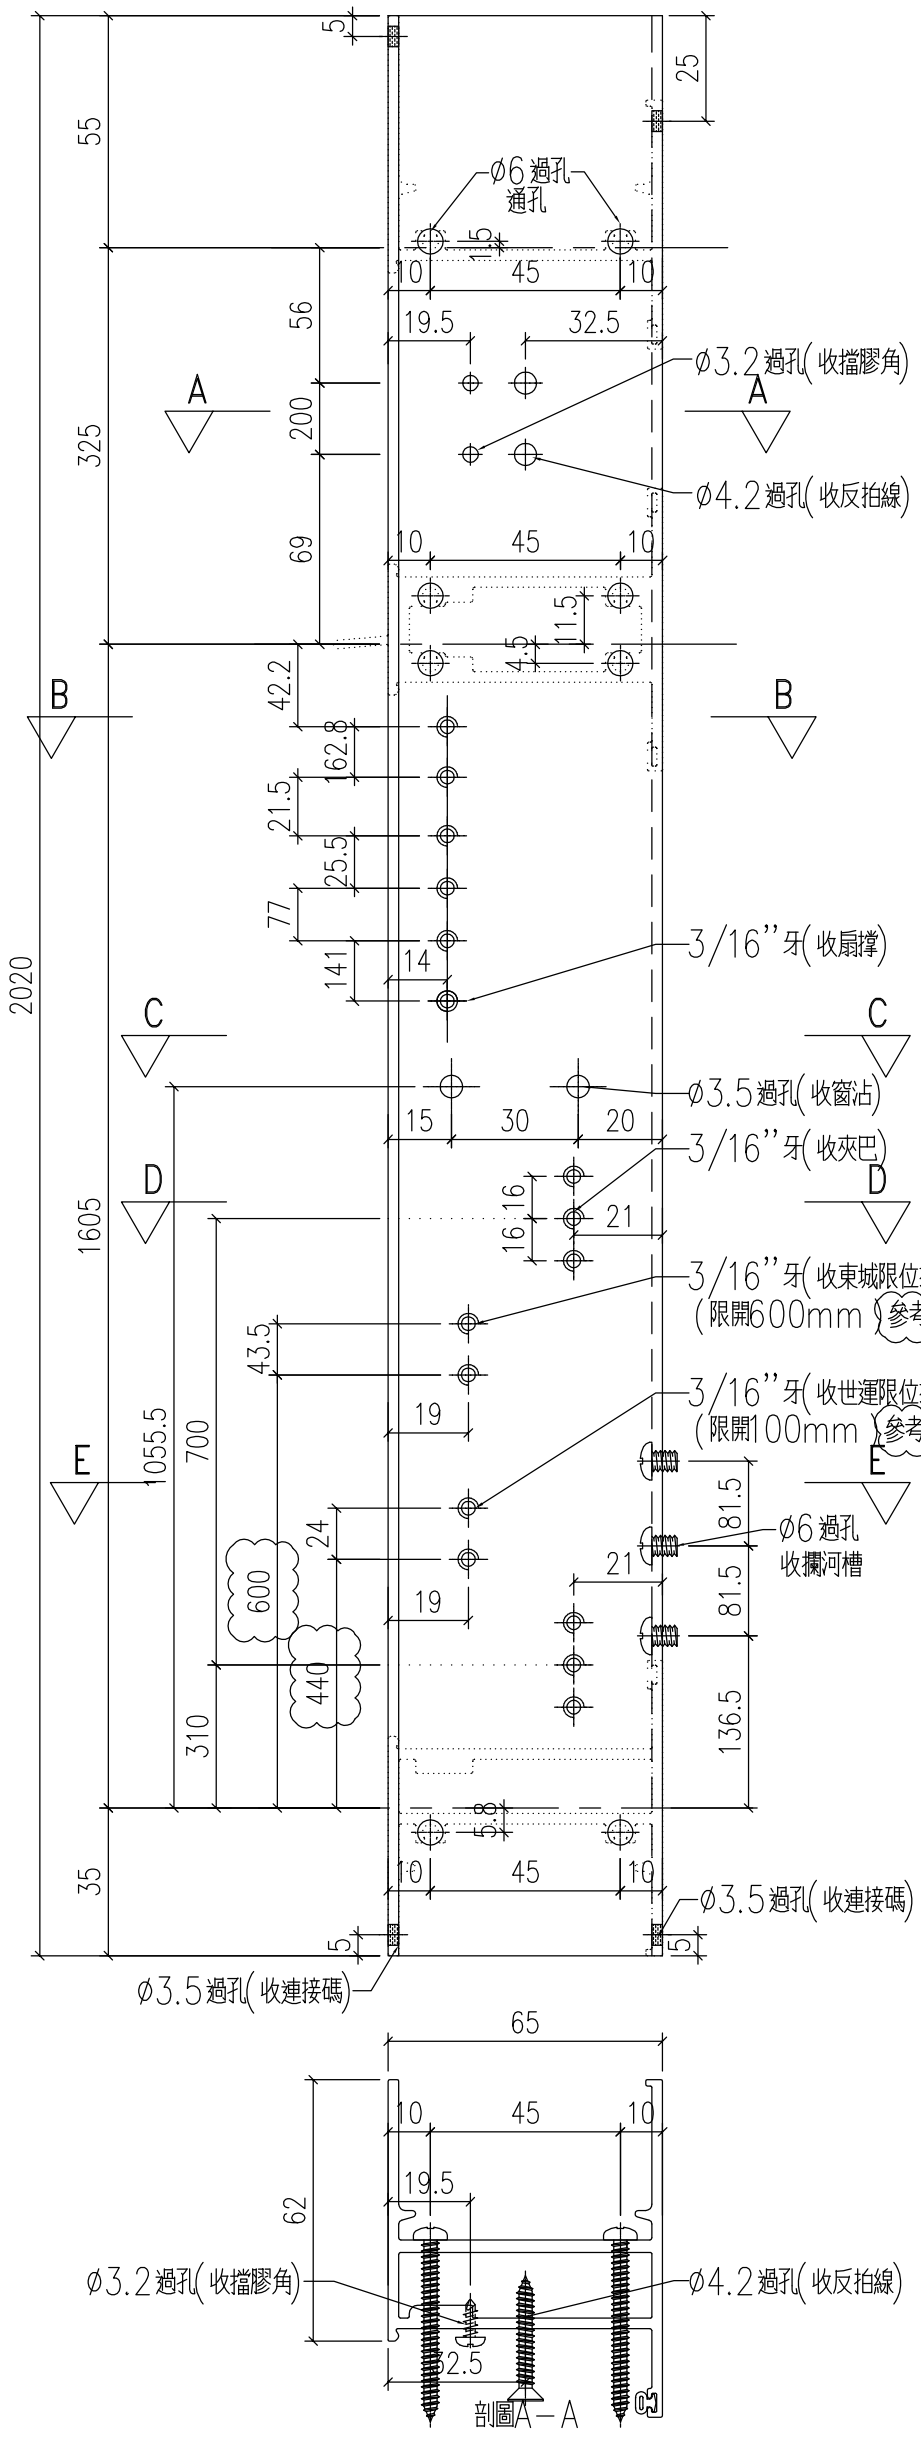

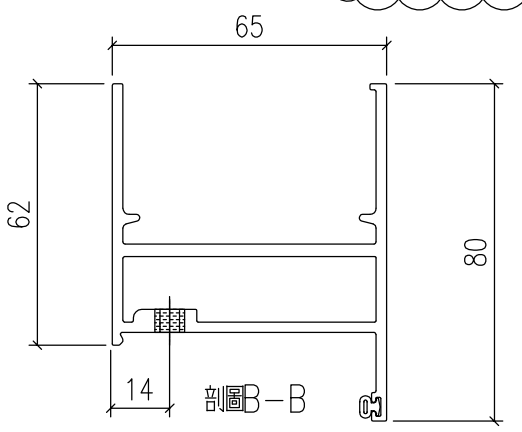

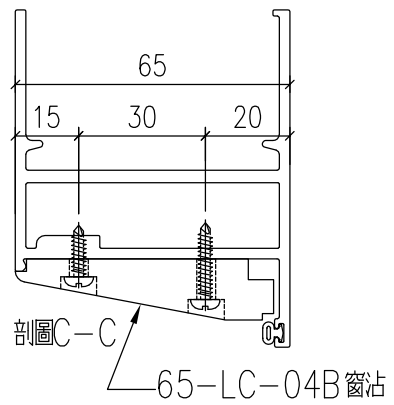

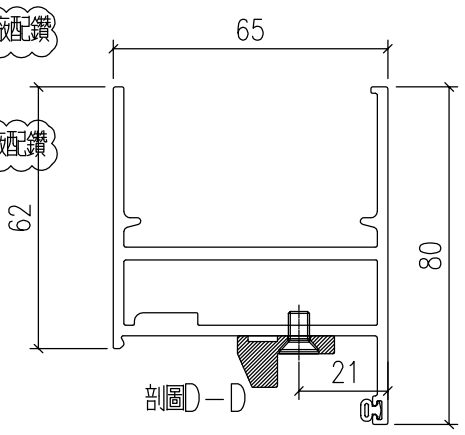

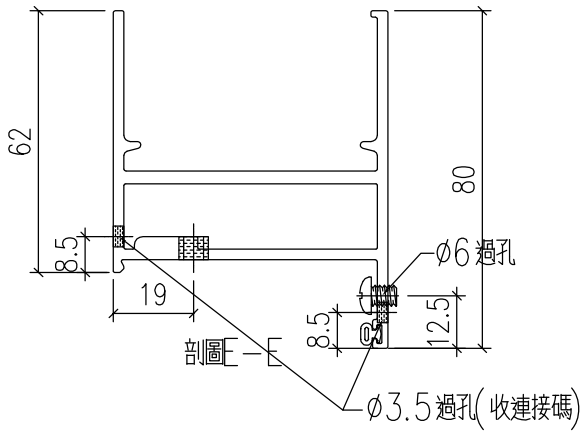

工程號	J-857	地盤	啟德站	附件	
名稱	生邊企-空腔	採用			
材料	X86032	地盤			
顏色	深灰色	工廠			

EG-DWG1


美特鋁質 有限公司
MIDI Aluminium Fabricator Ltd.

修改	A	-		
日期	12.27	-		

類別		物料號		
制圖	HHQ	2021.12.17	圖號	J857-KBQ-3bR
復核	WLQ	2021.12.17	數量	
批准			位置	

加工數量 52

原EI/4162/21

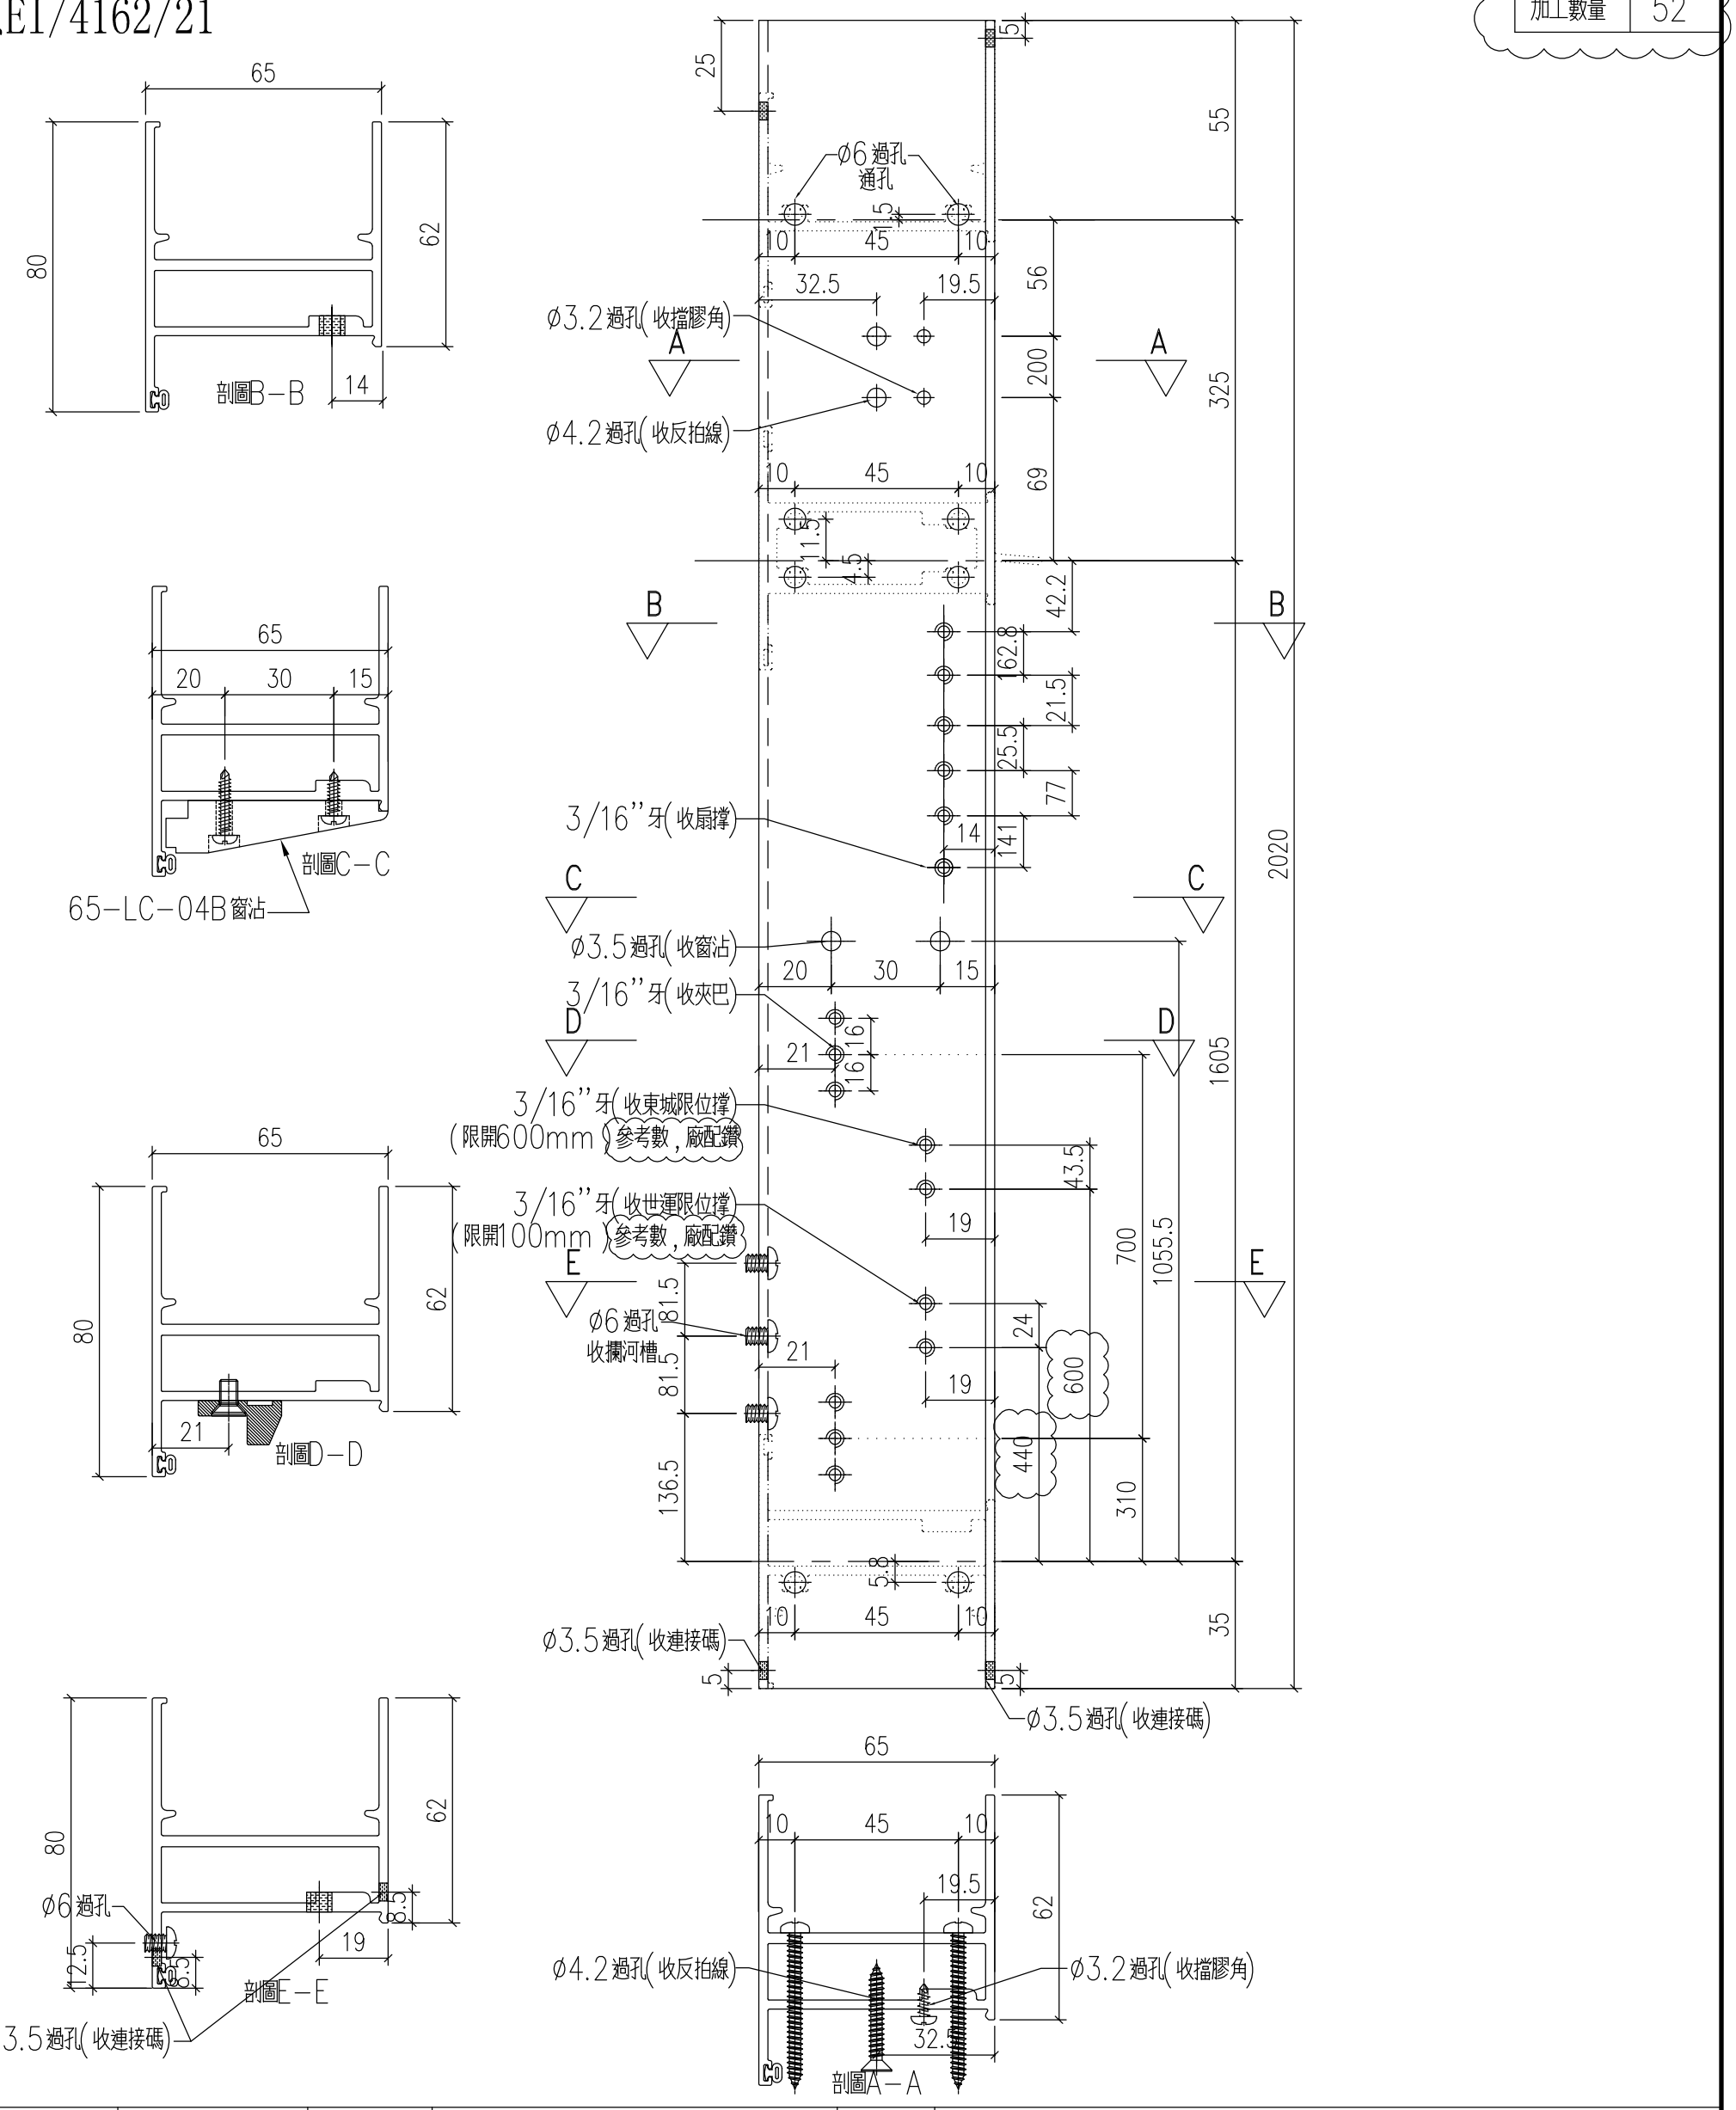


工程號	J-857	地盤	啟德站		附件
名稱	生邊企-空腔		採用		
材料	X86032		地盤		
顏色	深灰色		工廠		

EG-DWG1

美特鋁質 有限公司 MIDI Aluminium Fabricator Ltd.					類別		物料號		
					制圖	HHQ	2021.12.17	圖號	J857-KBQ-4L
修改	A	-			復核	WLQ	2021.12.17	數量	
日期	12.27	-			批准			位置	


原EI/4162/21

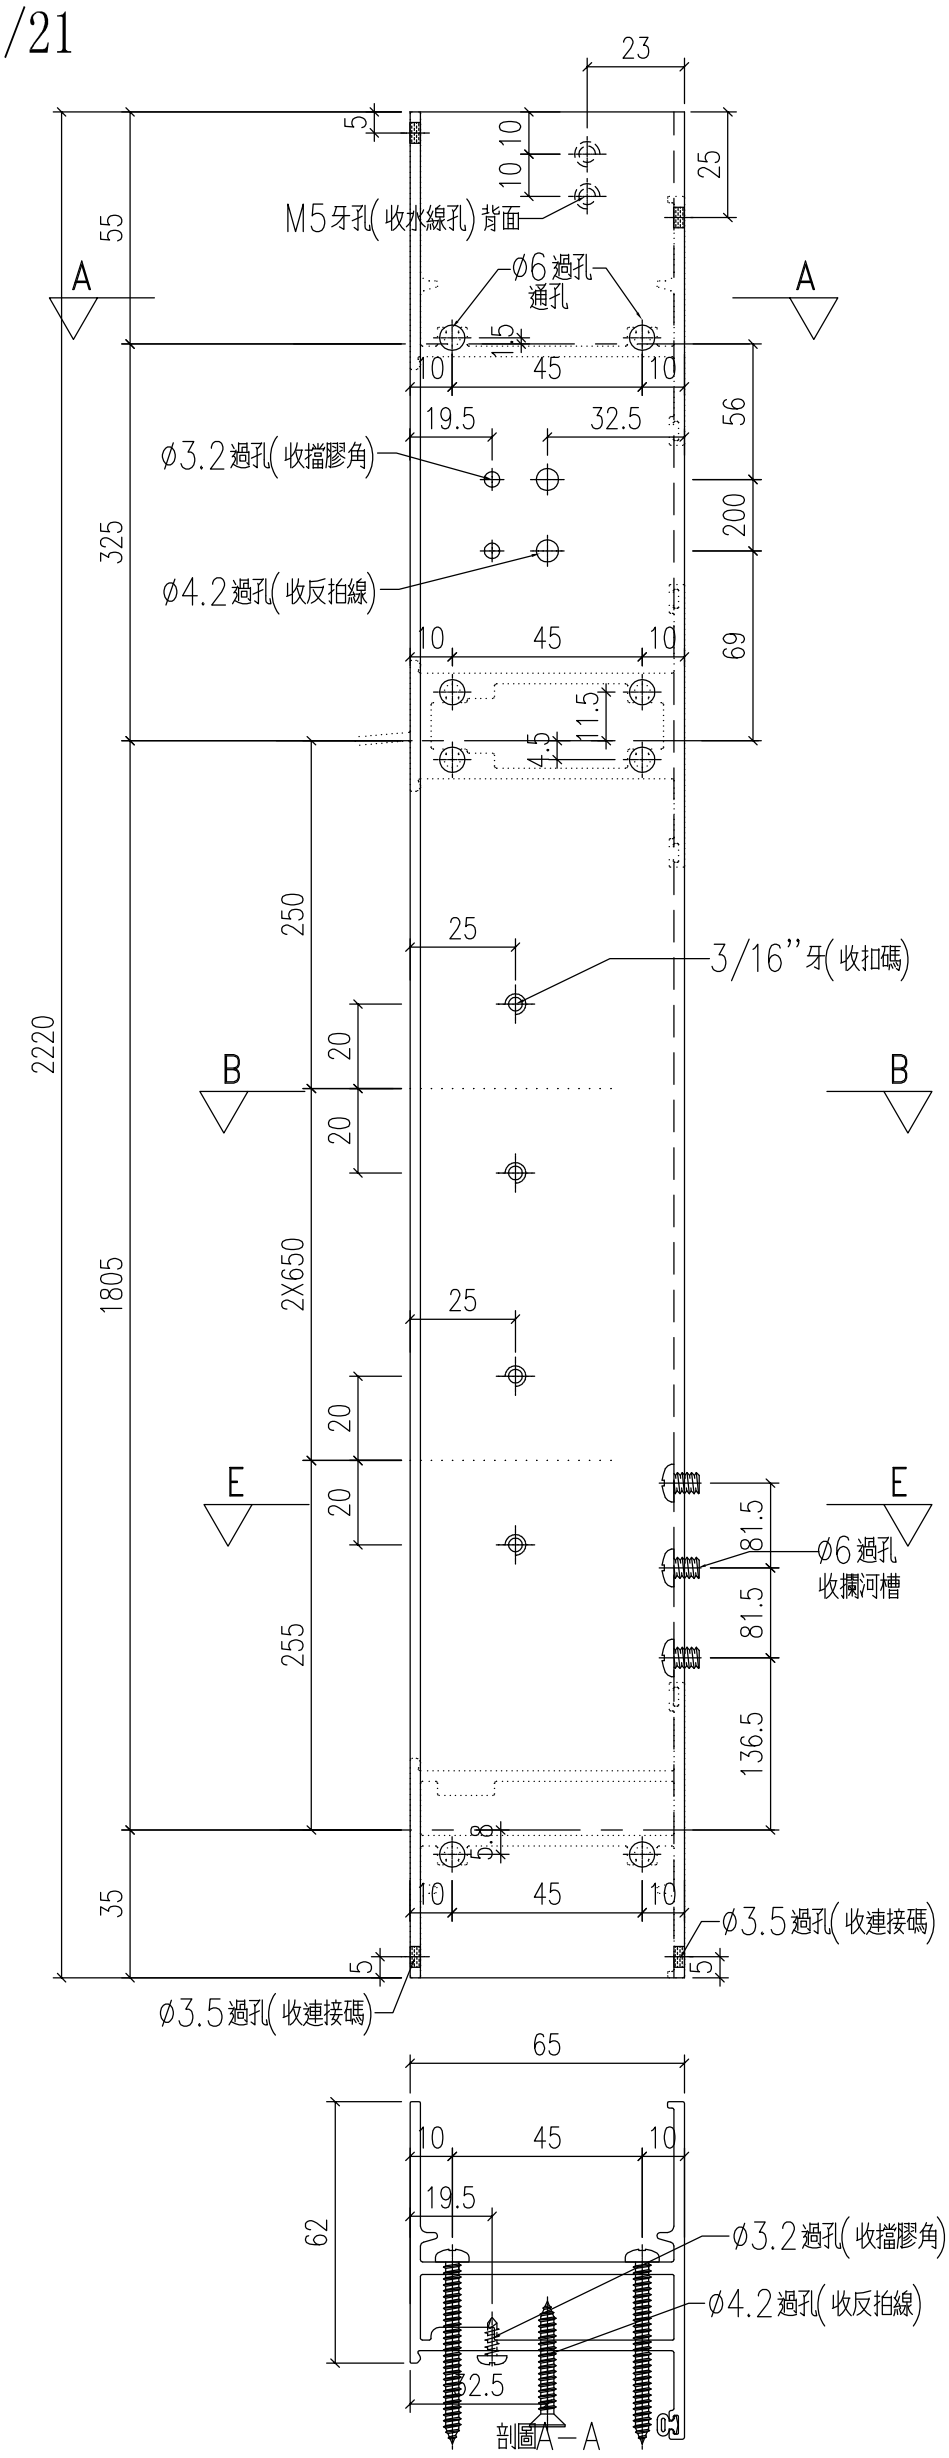


工程號	J-857	地盤	啟德站		附件	
名　稱	生邊企-空腔		採　用			
材　料	X86032		地盤			
顏　色	深灰色		工廠			

EG-DWG1

美特鋁質 有限公司 MIDI Aluminium Fabricator Ltd.					類別		物料號		
					制圖	HHQ	2021.12.17	圖號	J857-KBQ-4R
修改	A	-			復核	WLQ	2021.12.17	數量	
日期	12.27	-			批准			位置	

加工數量 7

原EI/4162/21

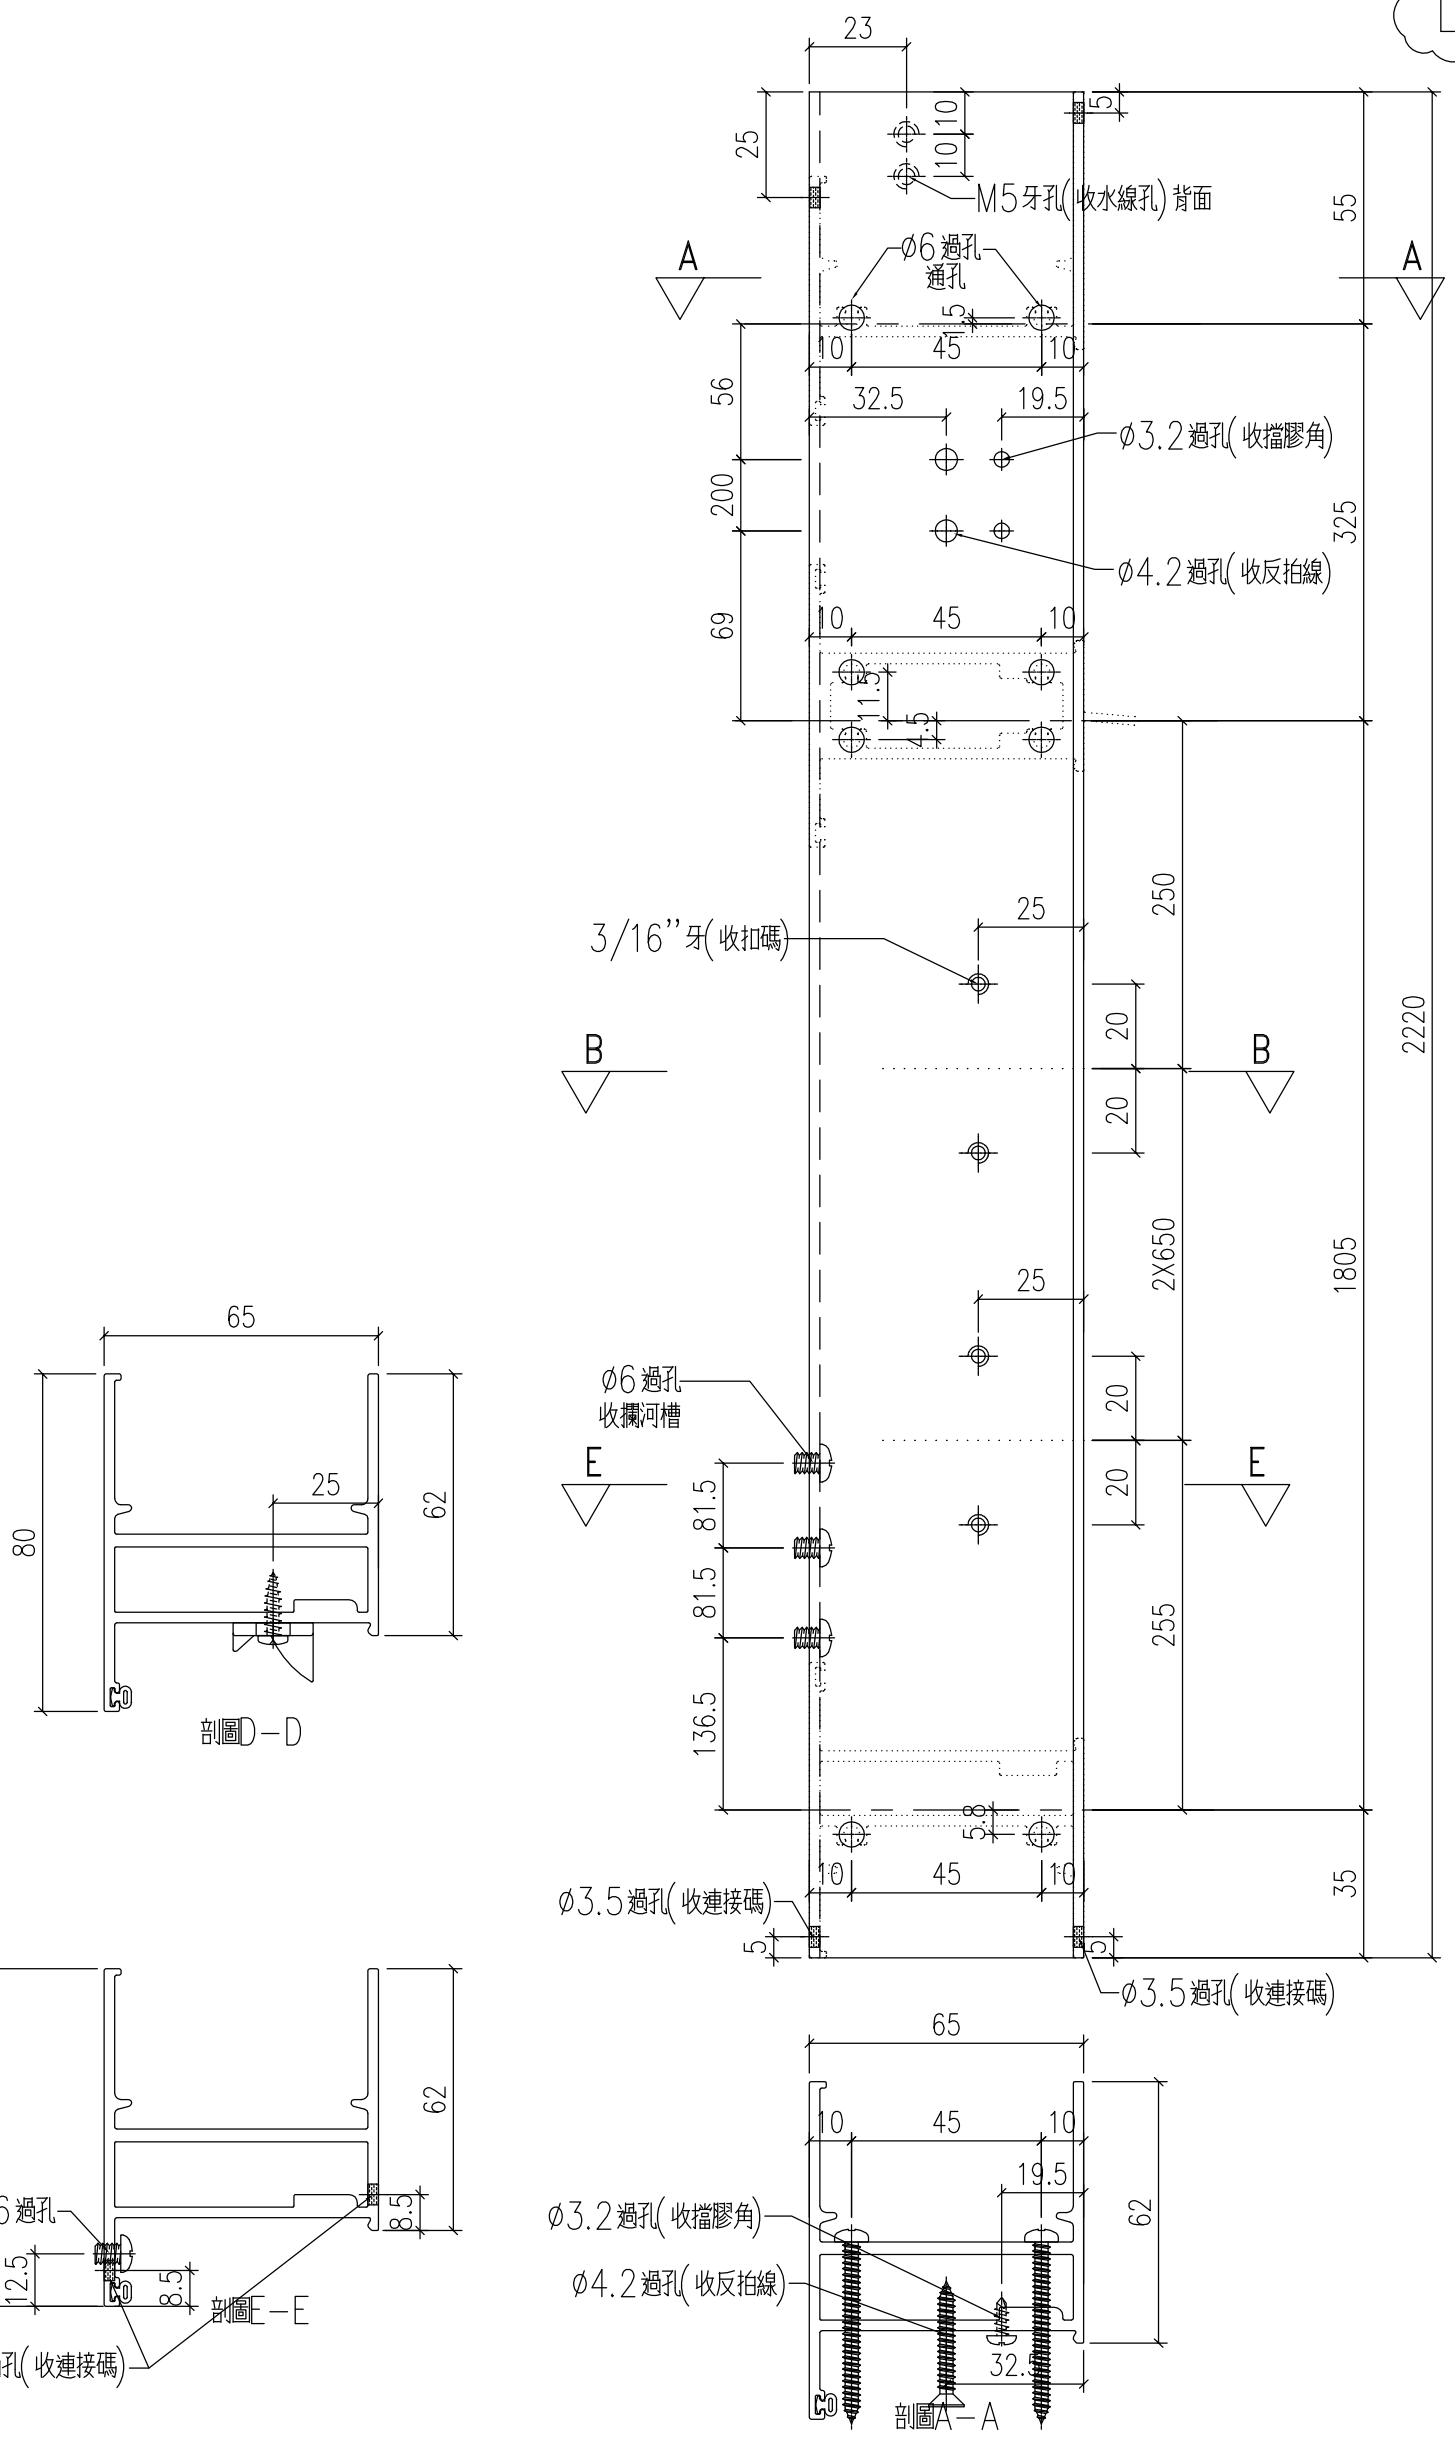


工程號	J-857	地盤	啟德站		附件	
名　稱	生邊企-空腔		採　用			
材　料	X86032		地盤			
顏　色	深灰色		工廠			

EG-DWG1

美特鋁質 有限公司 MIDI Aluminium Fabricator Ltd.					類別		物料號		
					制圖	HHQ	2021.12.17	圖號	J857-KBQ-4Ra
修改	A	-			復核	WLQ	2021.12.17	數量	
日期	12.27	-			批准			位置	

加工數量 2

原EI/4162/21

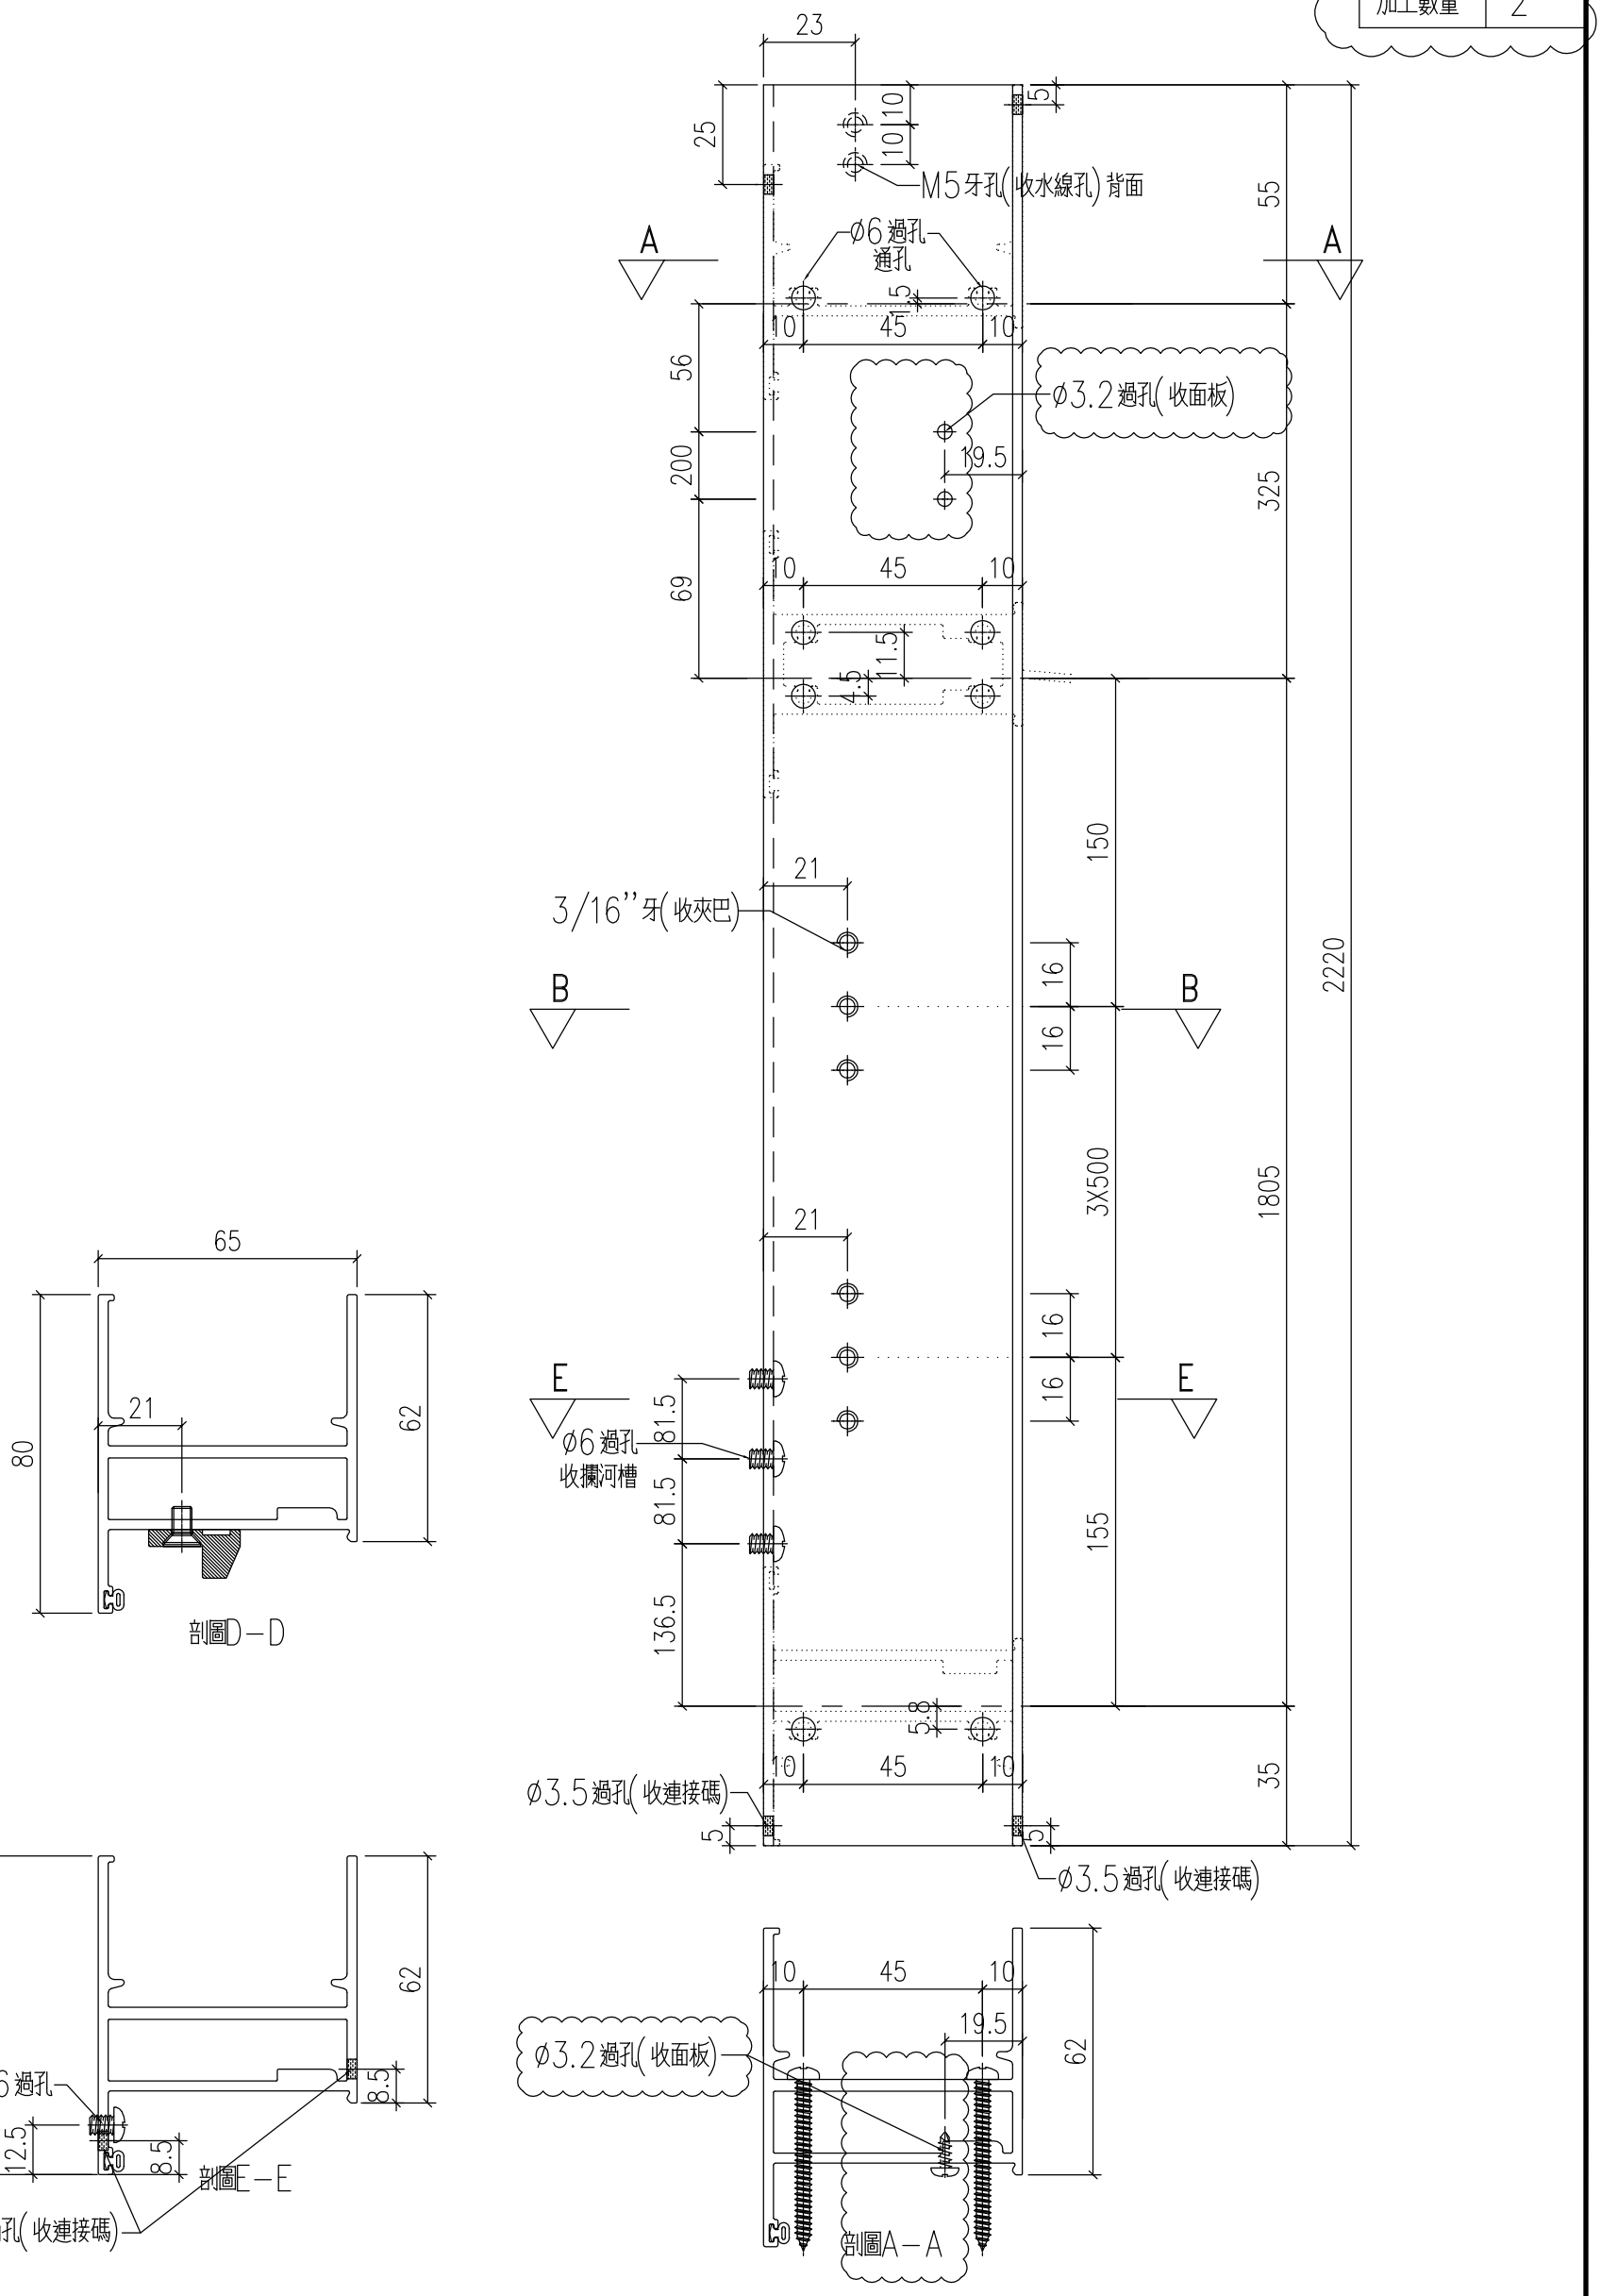


工程號	J-857	地盤	啟德站		附件	
名　稱	生邊企-空腔		採　用			
材　料	X86032		地盤			
顏　色	深灰色		工廠			


EG-DWG1


美特鋁質 有限公司 MIDI Aluminium Fabricator Ltd.					類別		物料號			
					制圖	HHQ	2021.12.17	圖號	J857-KBQ-4bL	
修改	A	-			復核	WLQ	2021.12.17	數量		
日期	12.27	-			批准			位置		


原EI/4162/21


加工數量 2

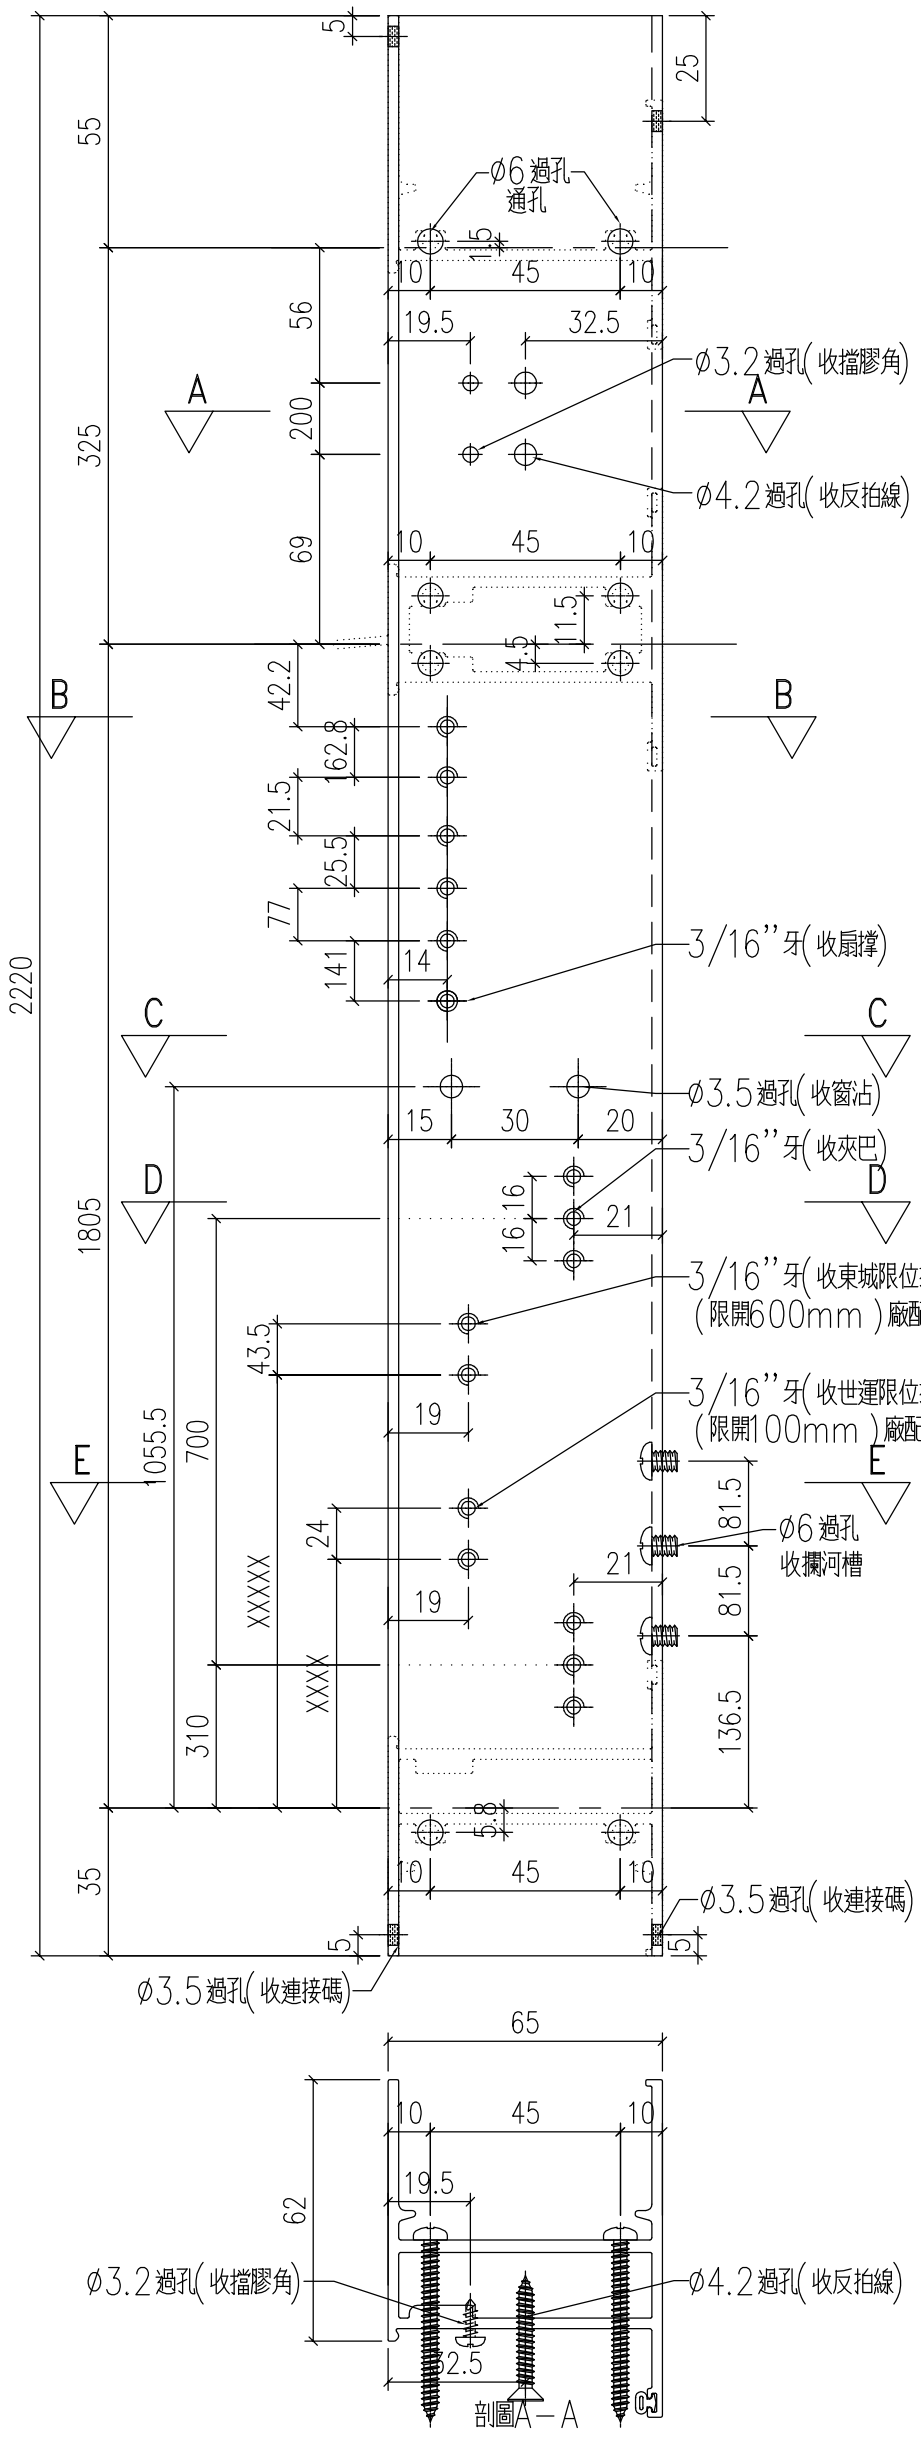

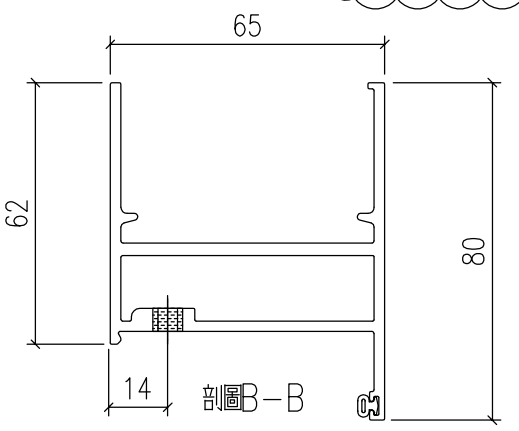

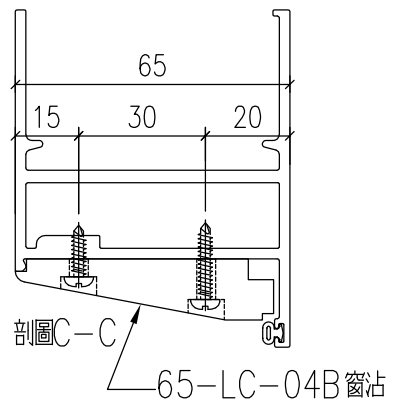

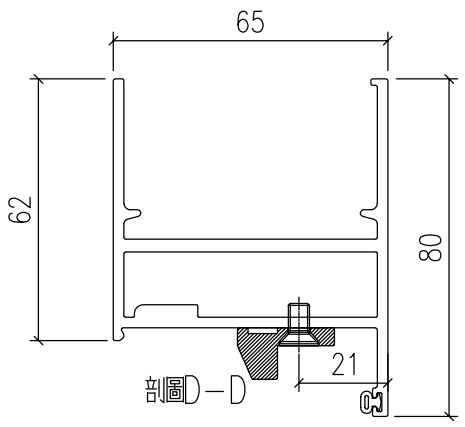

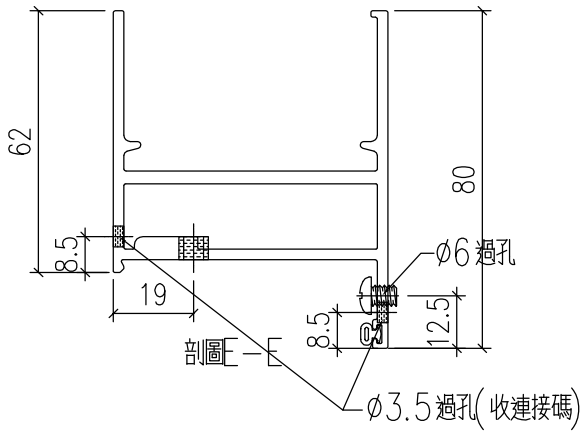

工程號	J-857	地盤	啟德站		附件	
名稱	生邊企-空腔			採用		
材料	X86032			地盤		
顏色	深灰色			工廠		

EG-DWG1


美特鋁質 有限公司
MIDI Aluminium Fabricator Ltd.

修改	A	-		
日期	12.27	-		

類別		物料號		
制圖	HHQ	2021.12.17	圖號	J857-KBQ-4bR
復核	WLQ	2021.12.17	數量	
批准			位置	

加工數量 2

原EI/4162/21

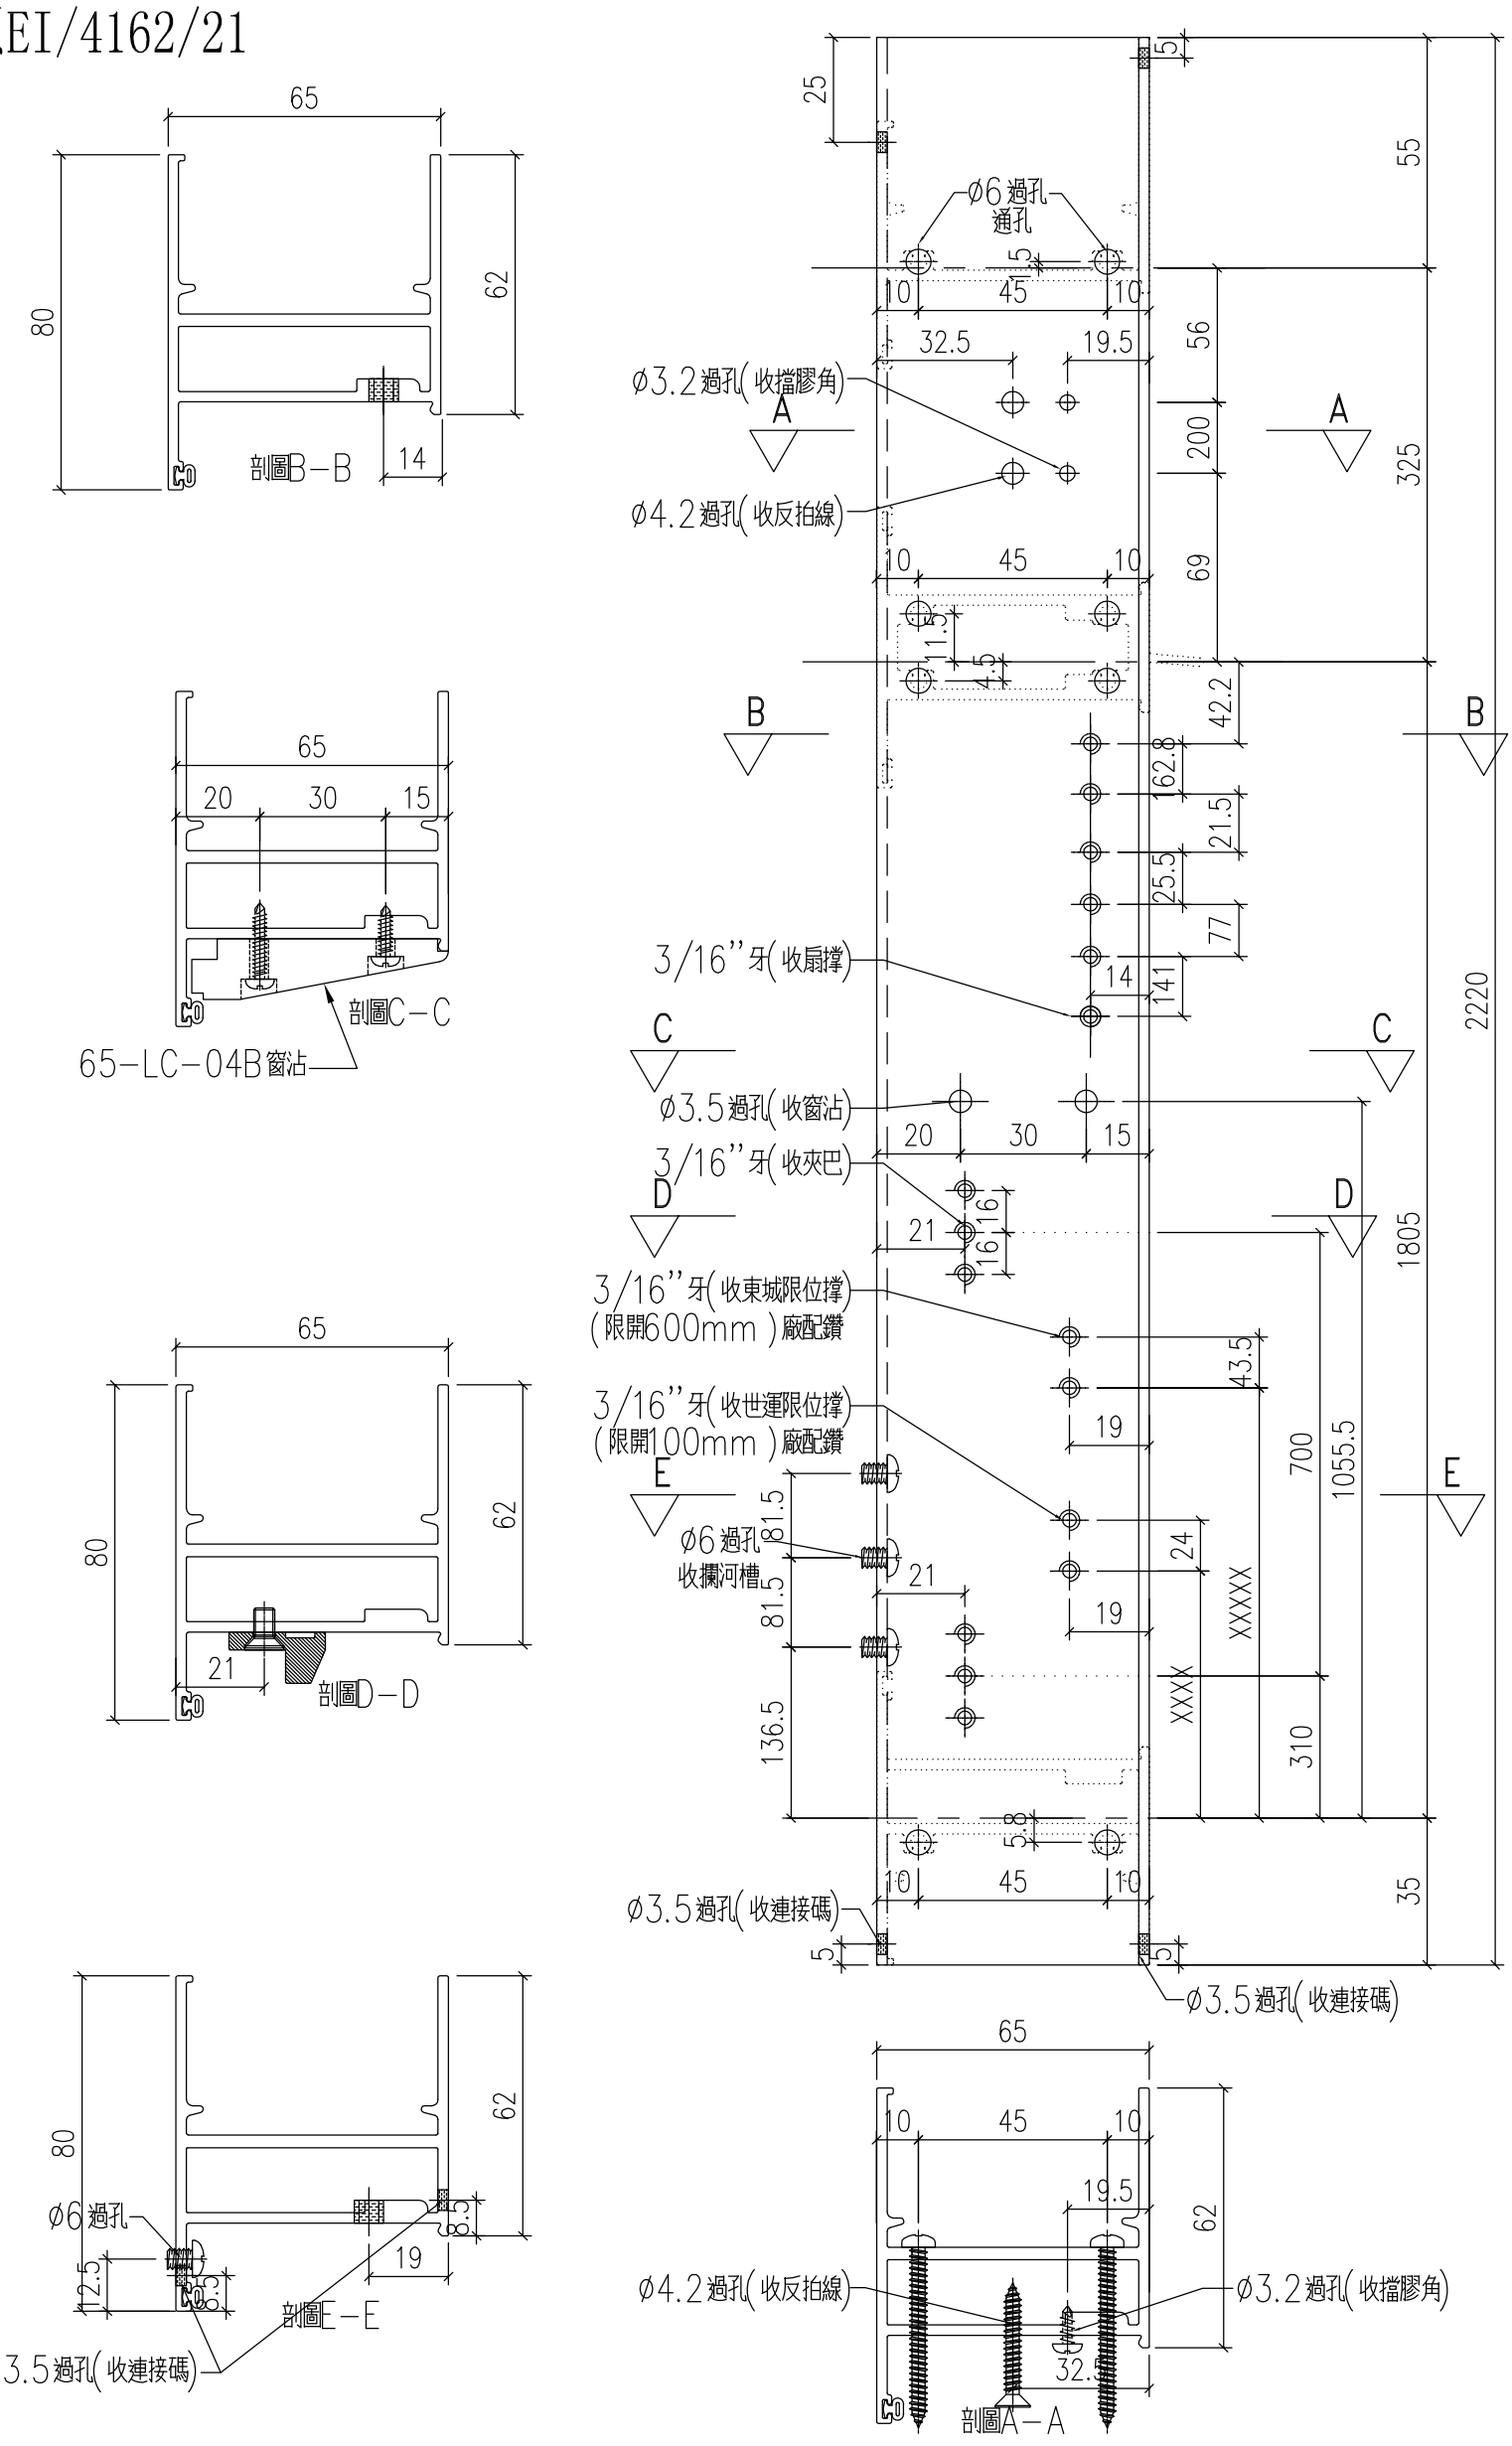


工程號	J-857	地盤	啟德站	附件
名稱	生邊企-空腔	採用		
材料	X86032	地盤		
顏色	深灰色	工廠		

EG-DWG1

美特鋁質 有限公司 MIDI Aluminium Fabricator Ltd.					類別		物料號		
					制圖	HHQ	2021.12.17	圖號	J857-KBQ-5R
修改	A	-			復核	WLQ	2021.12.17	數量	
日期	12.27	-			批准			位置	

加工數量 26

原EI/4162/21

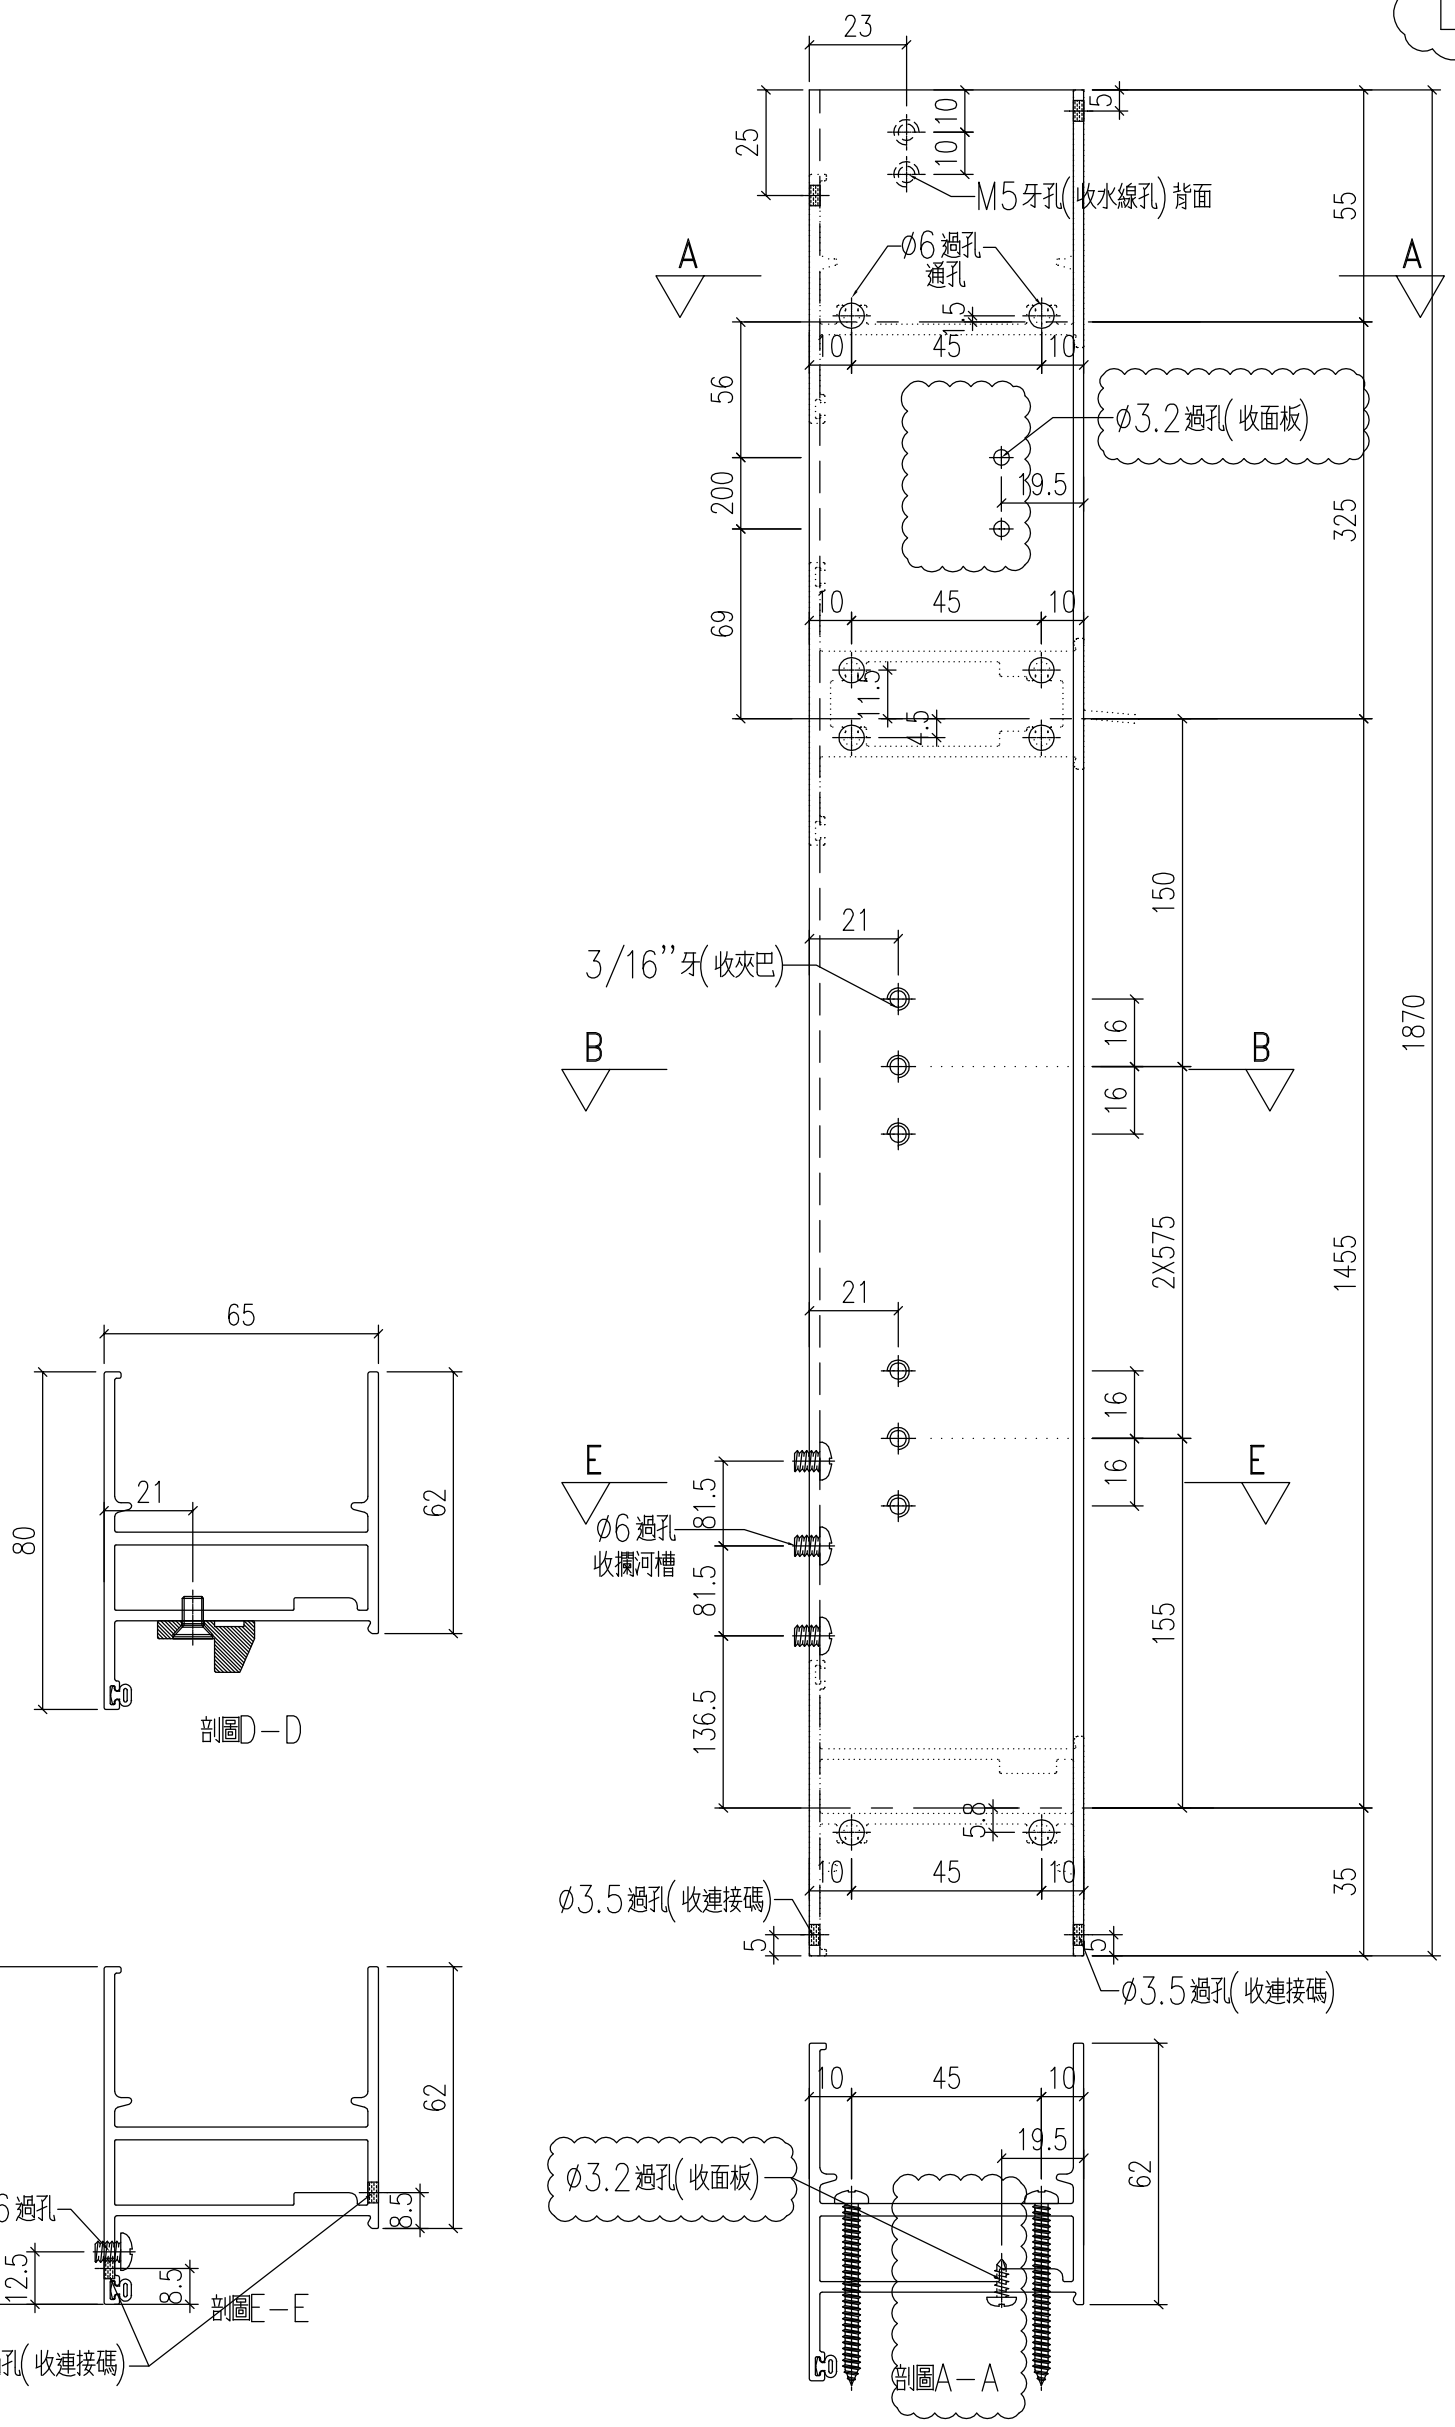

工程號	J-857	地盤	啟德站		附件	
名　稱	生邊企-空腔		採　用			
材　料	X86032		地盤			
顏　色	深灰色		工廠			


EG-DWG1

美特鋁質 有限公司 MIDI Aluminium Fabricator Ltd.				
修改	A	-		
日期	12.27	-		

類別		物料號		
制圖	HHQ	2021.12.17	圖號	J857-KBQ-6R
復核	WLQ	2021.12.17	數量	
批准			位置	

加工數量 22

原EI/4162/21

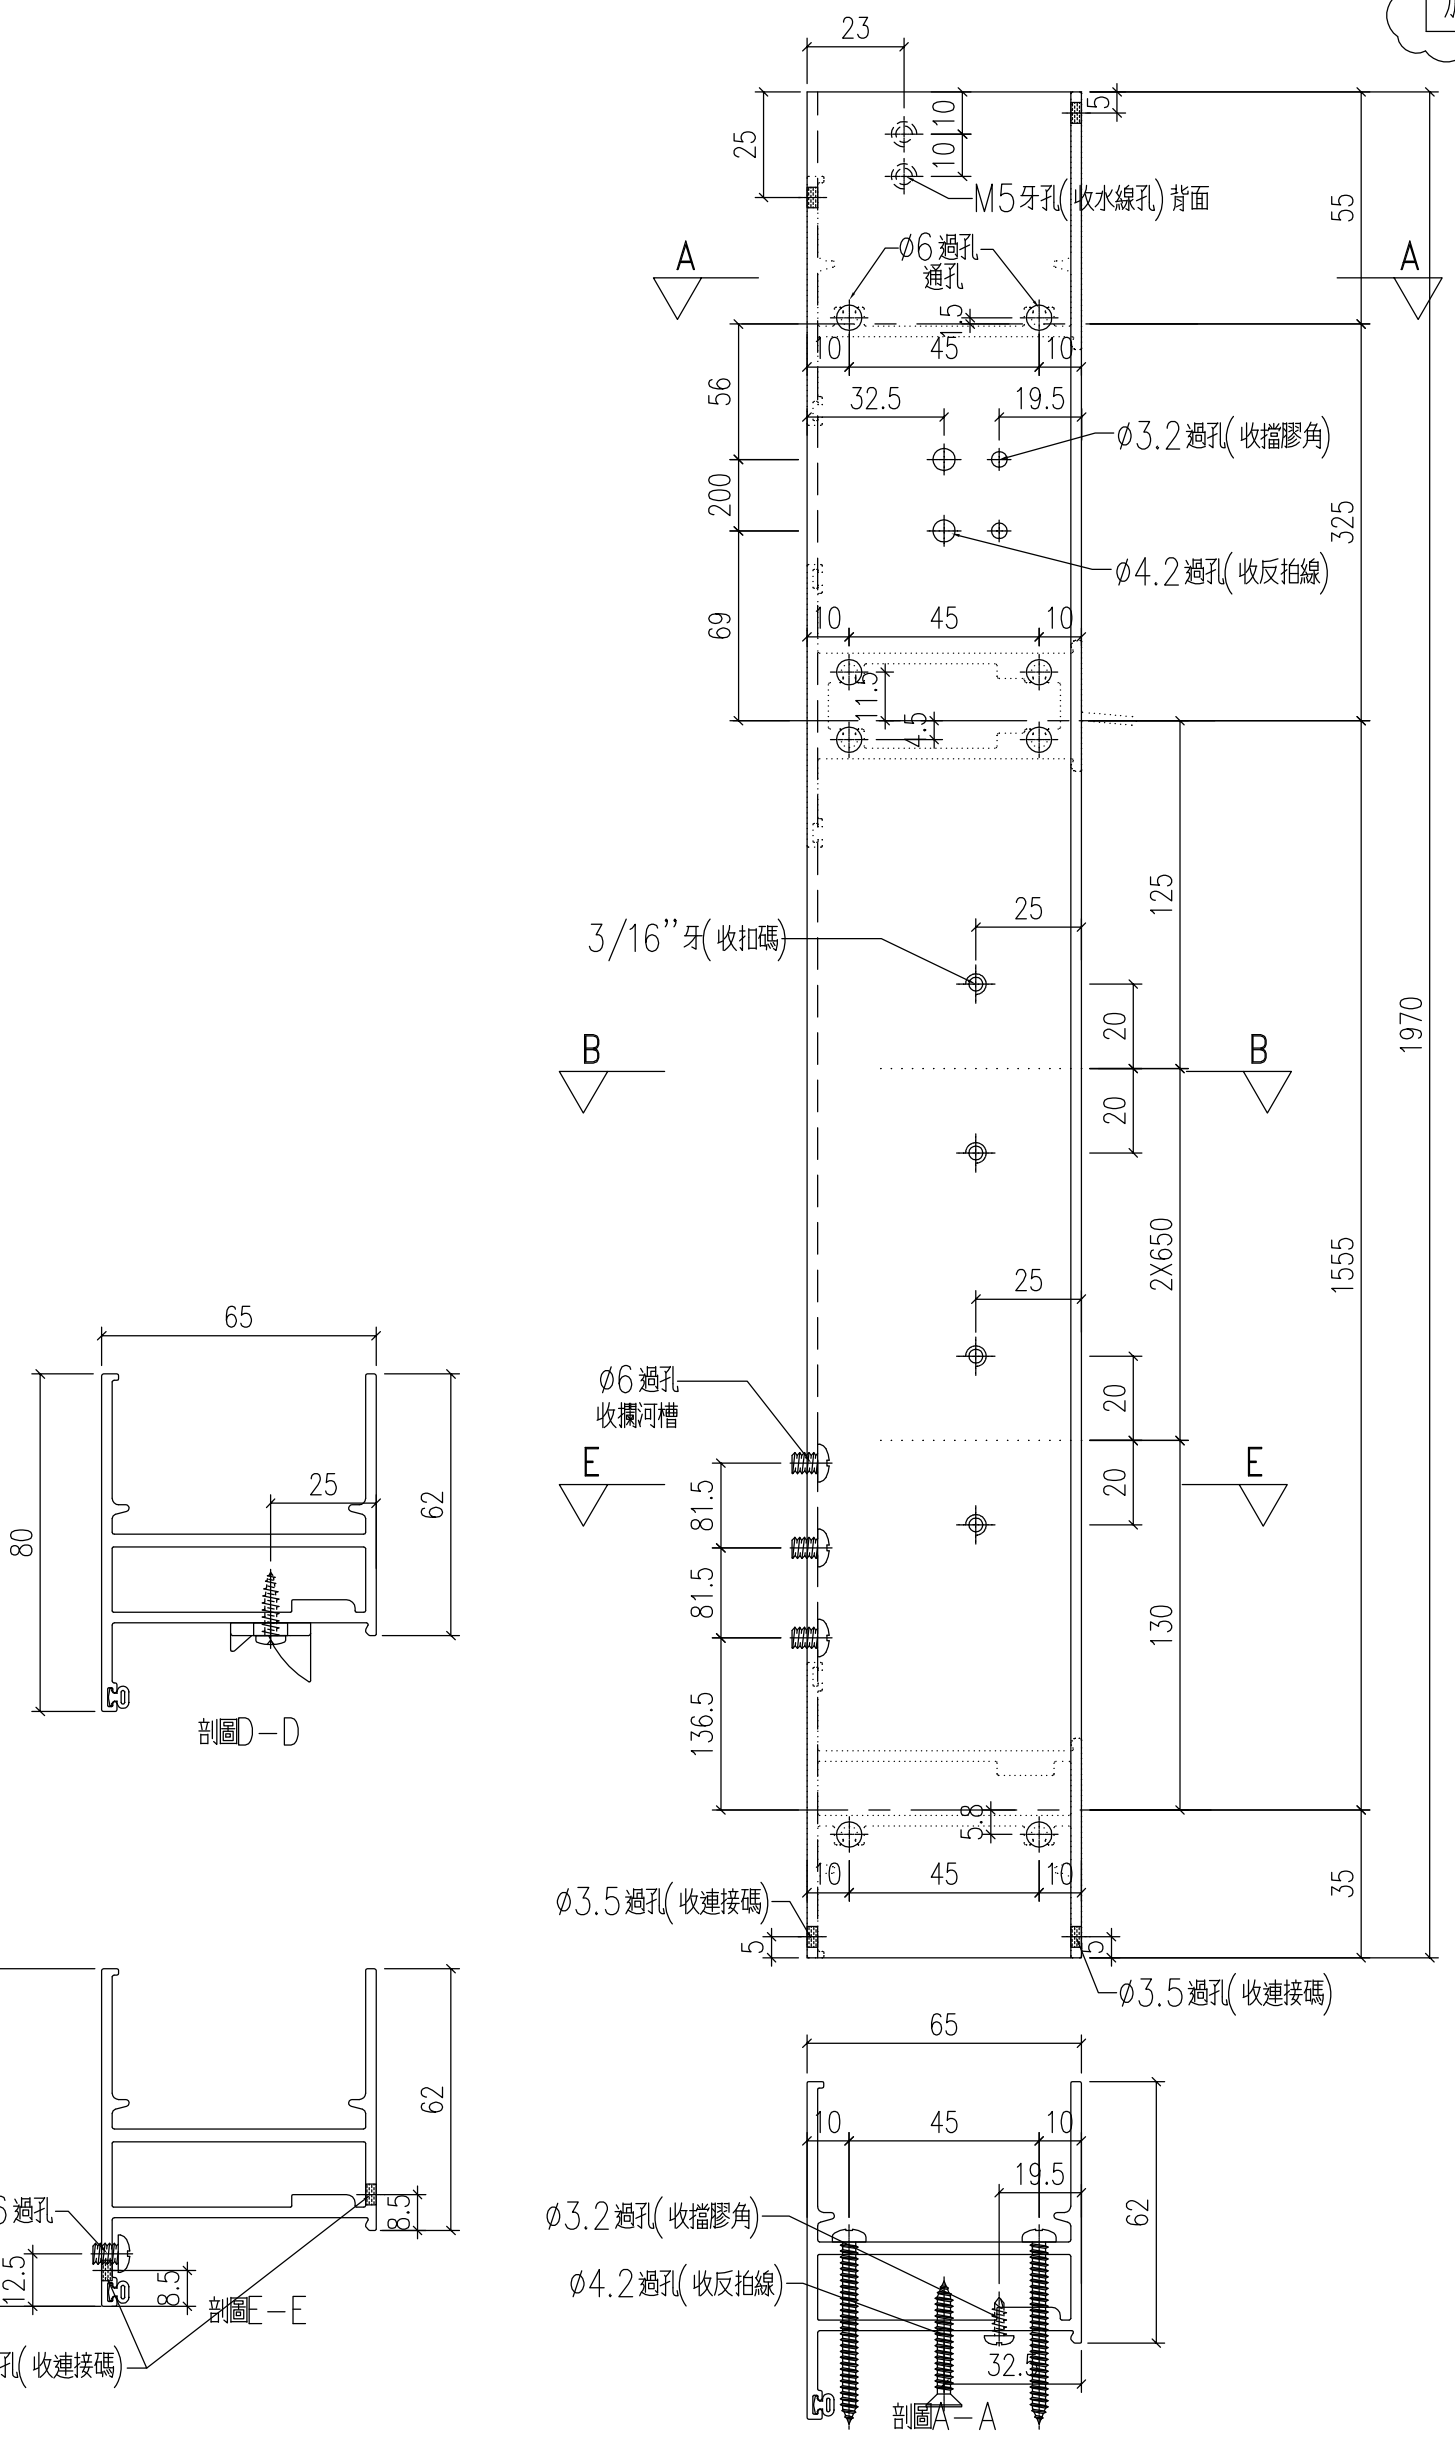


工程號	J-857	地盤	啟德站		附件	
名　稱	生邊企-空腔			採　用		
材　料	X86032			地盤		
顏　色	深灰色			工廠		

EG-DWG1

美特鋁質 有限公司 MIDI Aluminium Fabricator Ltd.					類別		物料號		
					制圖	HHQ	2021.12.17	圖號	J857-KBQ-7R
修改	A	-			復核	WLQ	2021.12.17	數量	
日期	12.27	-			批准			位置	

加工數量 | 1

原EI/4162/21

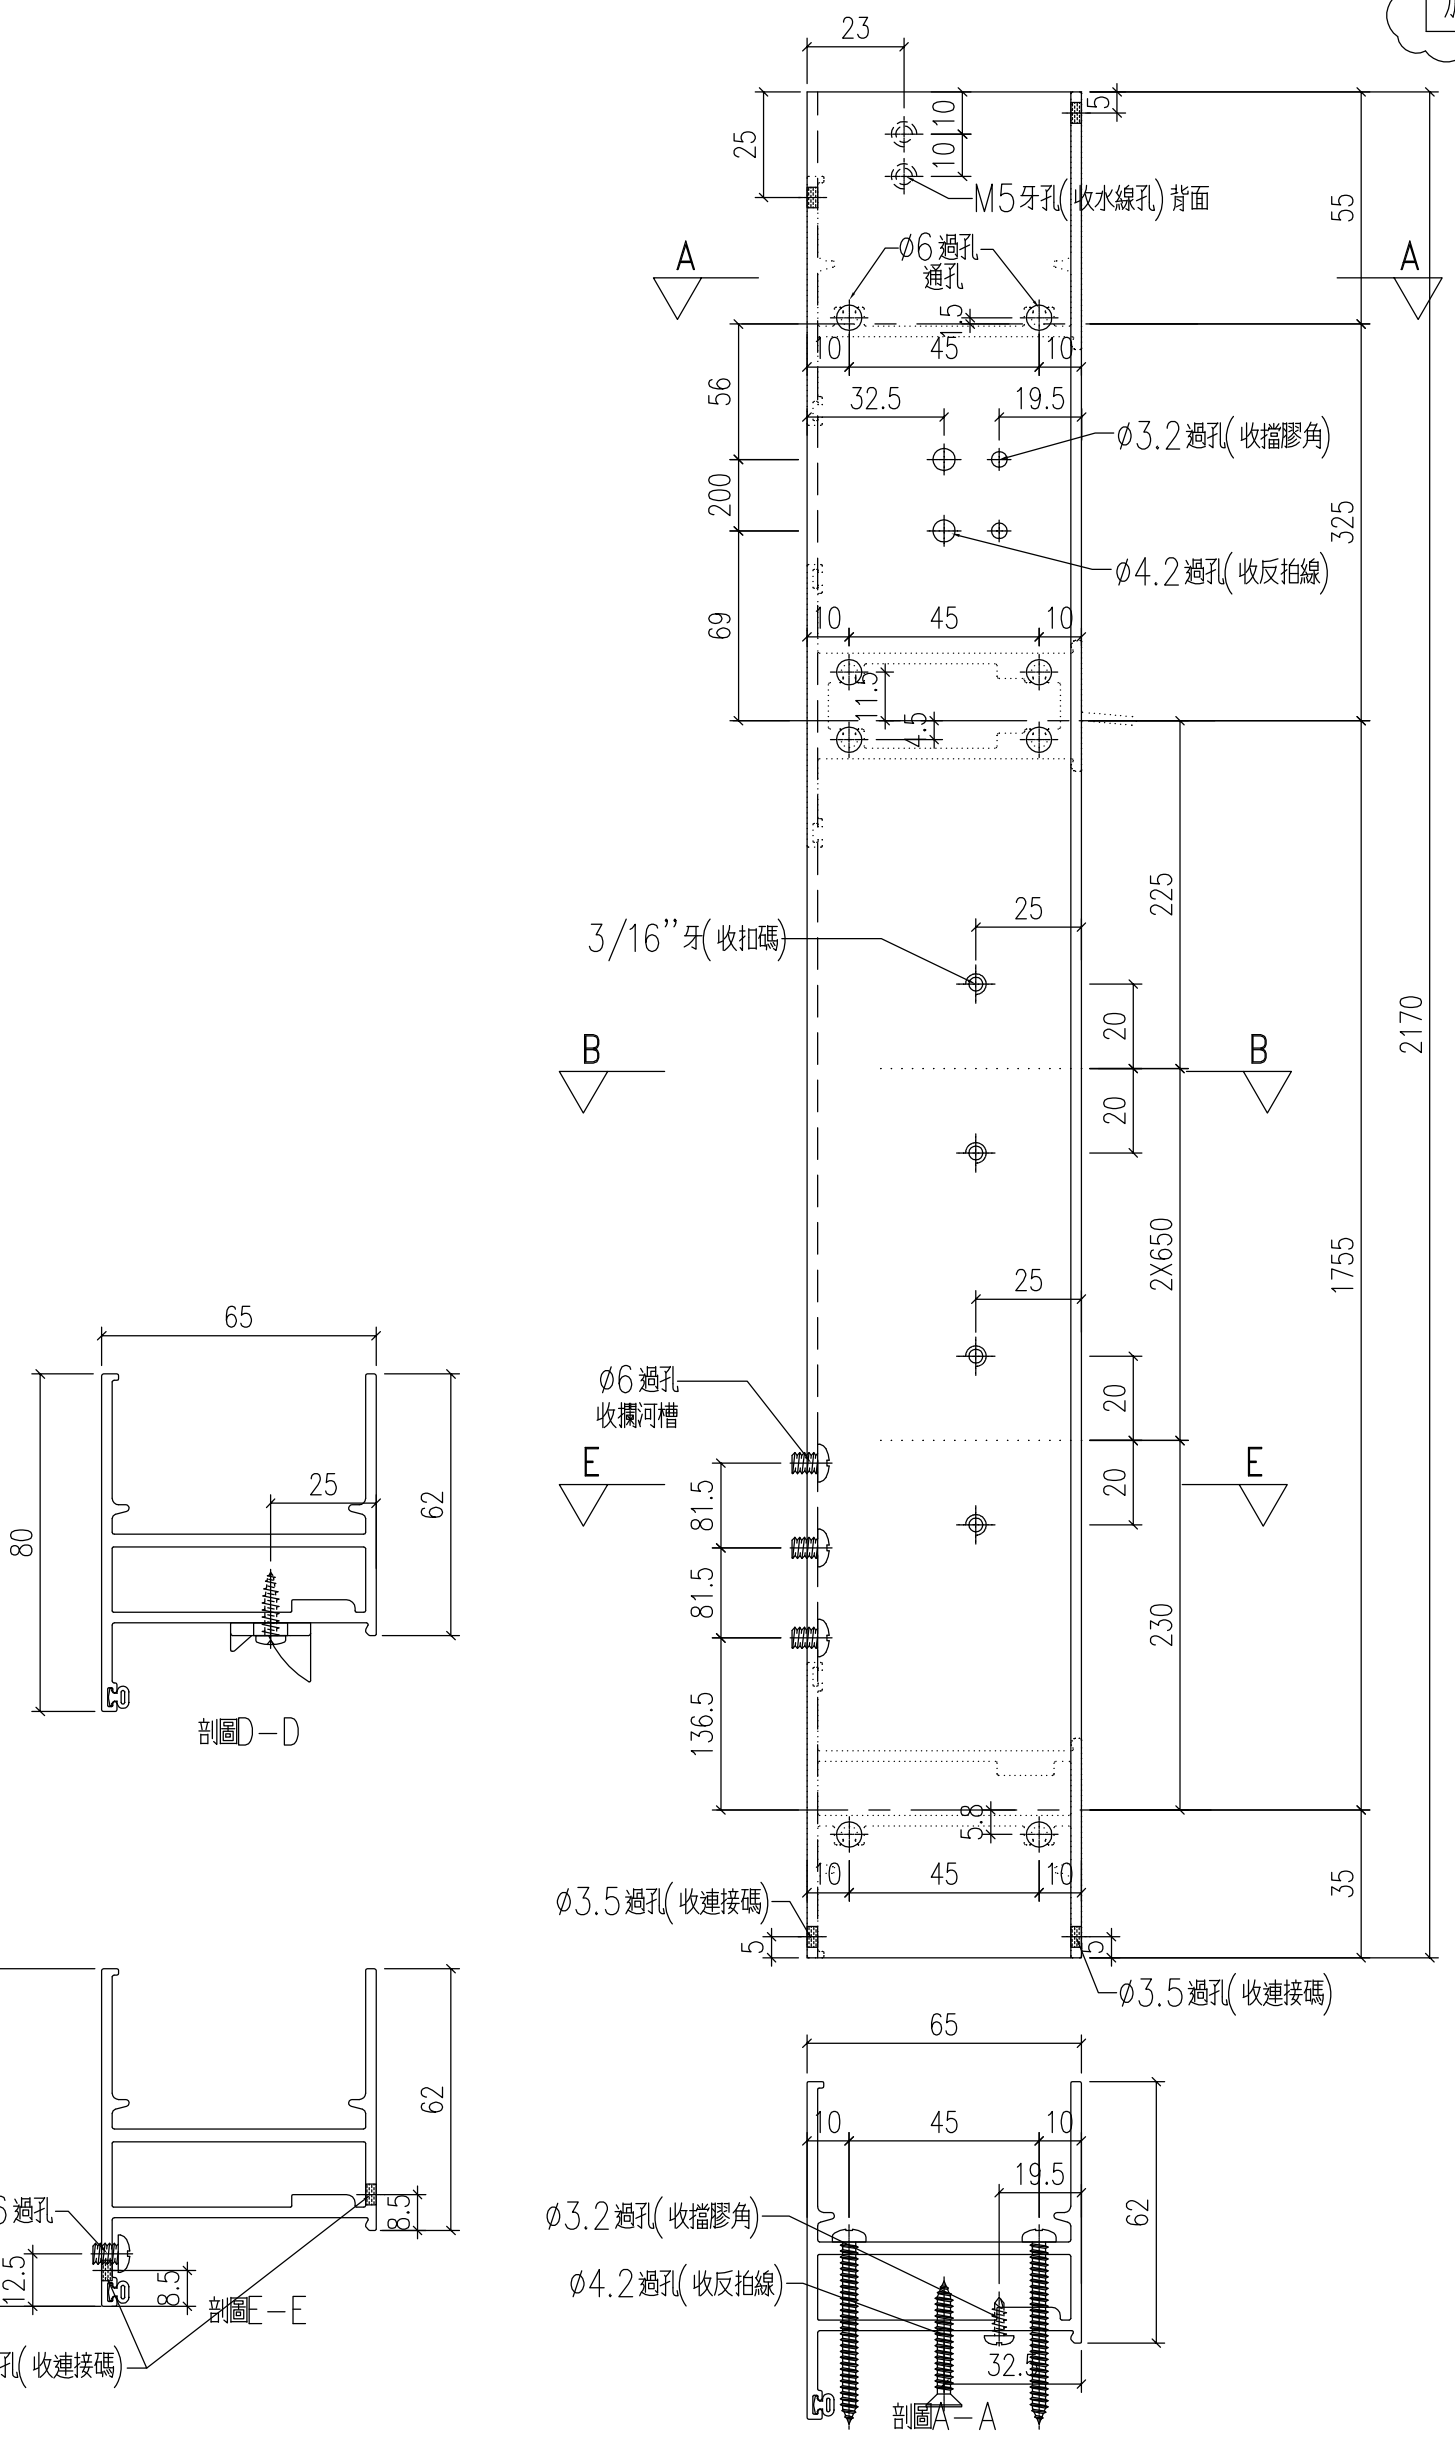


工程號	J-857	地盤	啟德站		附件	
名　稱	生邊企-空腔		採　用			
材　料	X86032		地盤			
顏　色	深灰色		工廠			


EG-DWG1


美特鋁質 有限公司 MIDI Aluminium Fabricator Ltd.					類別		物料號		
					制圖	HHQ	2021.12.17	圖號	J857-KBQ-8L
修改	A	-			復核	WLQ	2021.12.17	數量	
日期	12.27	-			批准			位置	


加工數量 77

原EI/4162/21

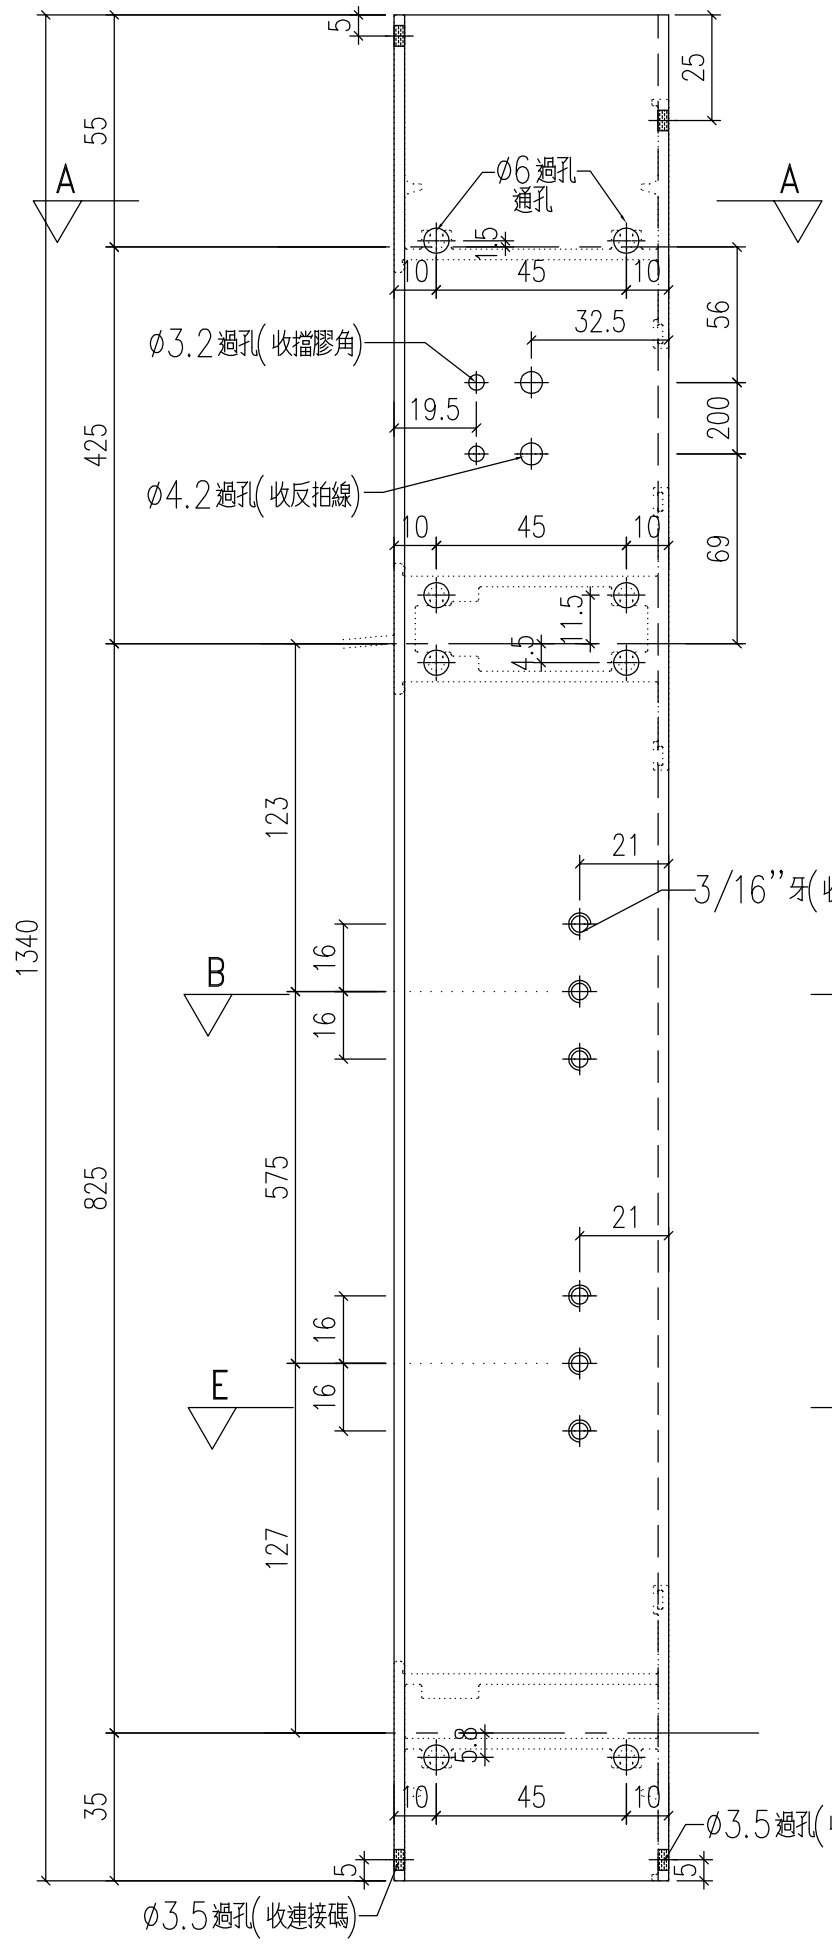

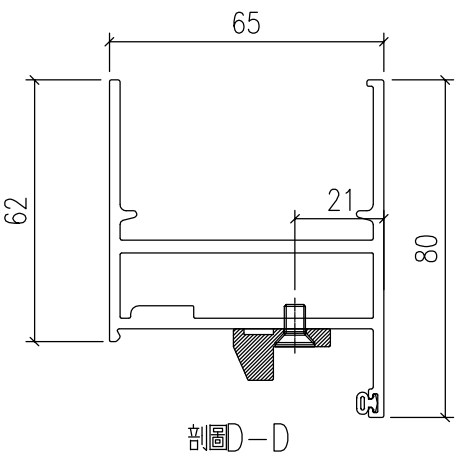

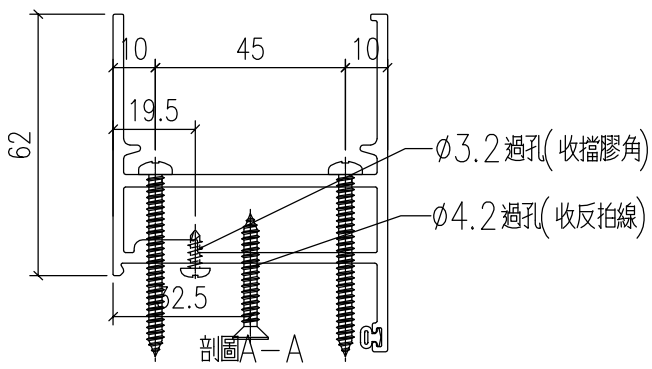

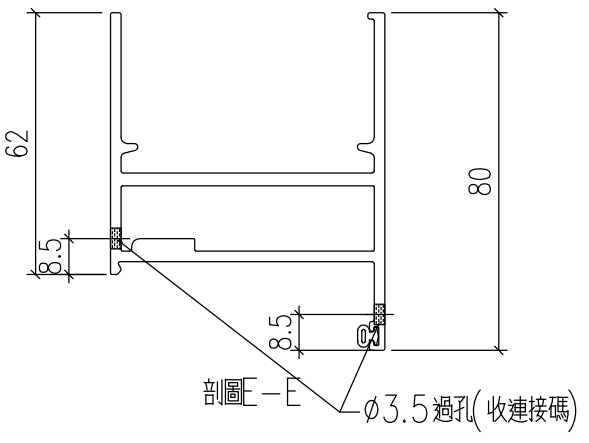


工程號	J-857	地盤	啟德站		附件	
名　稱	生邊企-空腔		採　用			
材　料	X86032		地盤			
顏　色	深灰色		工廠			

EG-DWG1

美特鋁質 有限公司 MIDI Aluminium Fabricator Ltd.					類別		物料號		
					制圖	HHQ	2021.12.17	圖號	J857-KBQ-8R
修改	A	-			復核	WLQ	2021.12.17	數量	
日期	12.27	-			批准			位置	

加工數量 77

原EI/4162/21

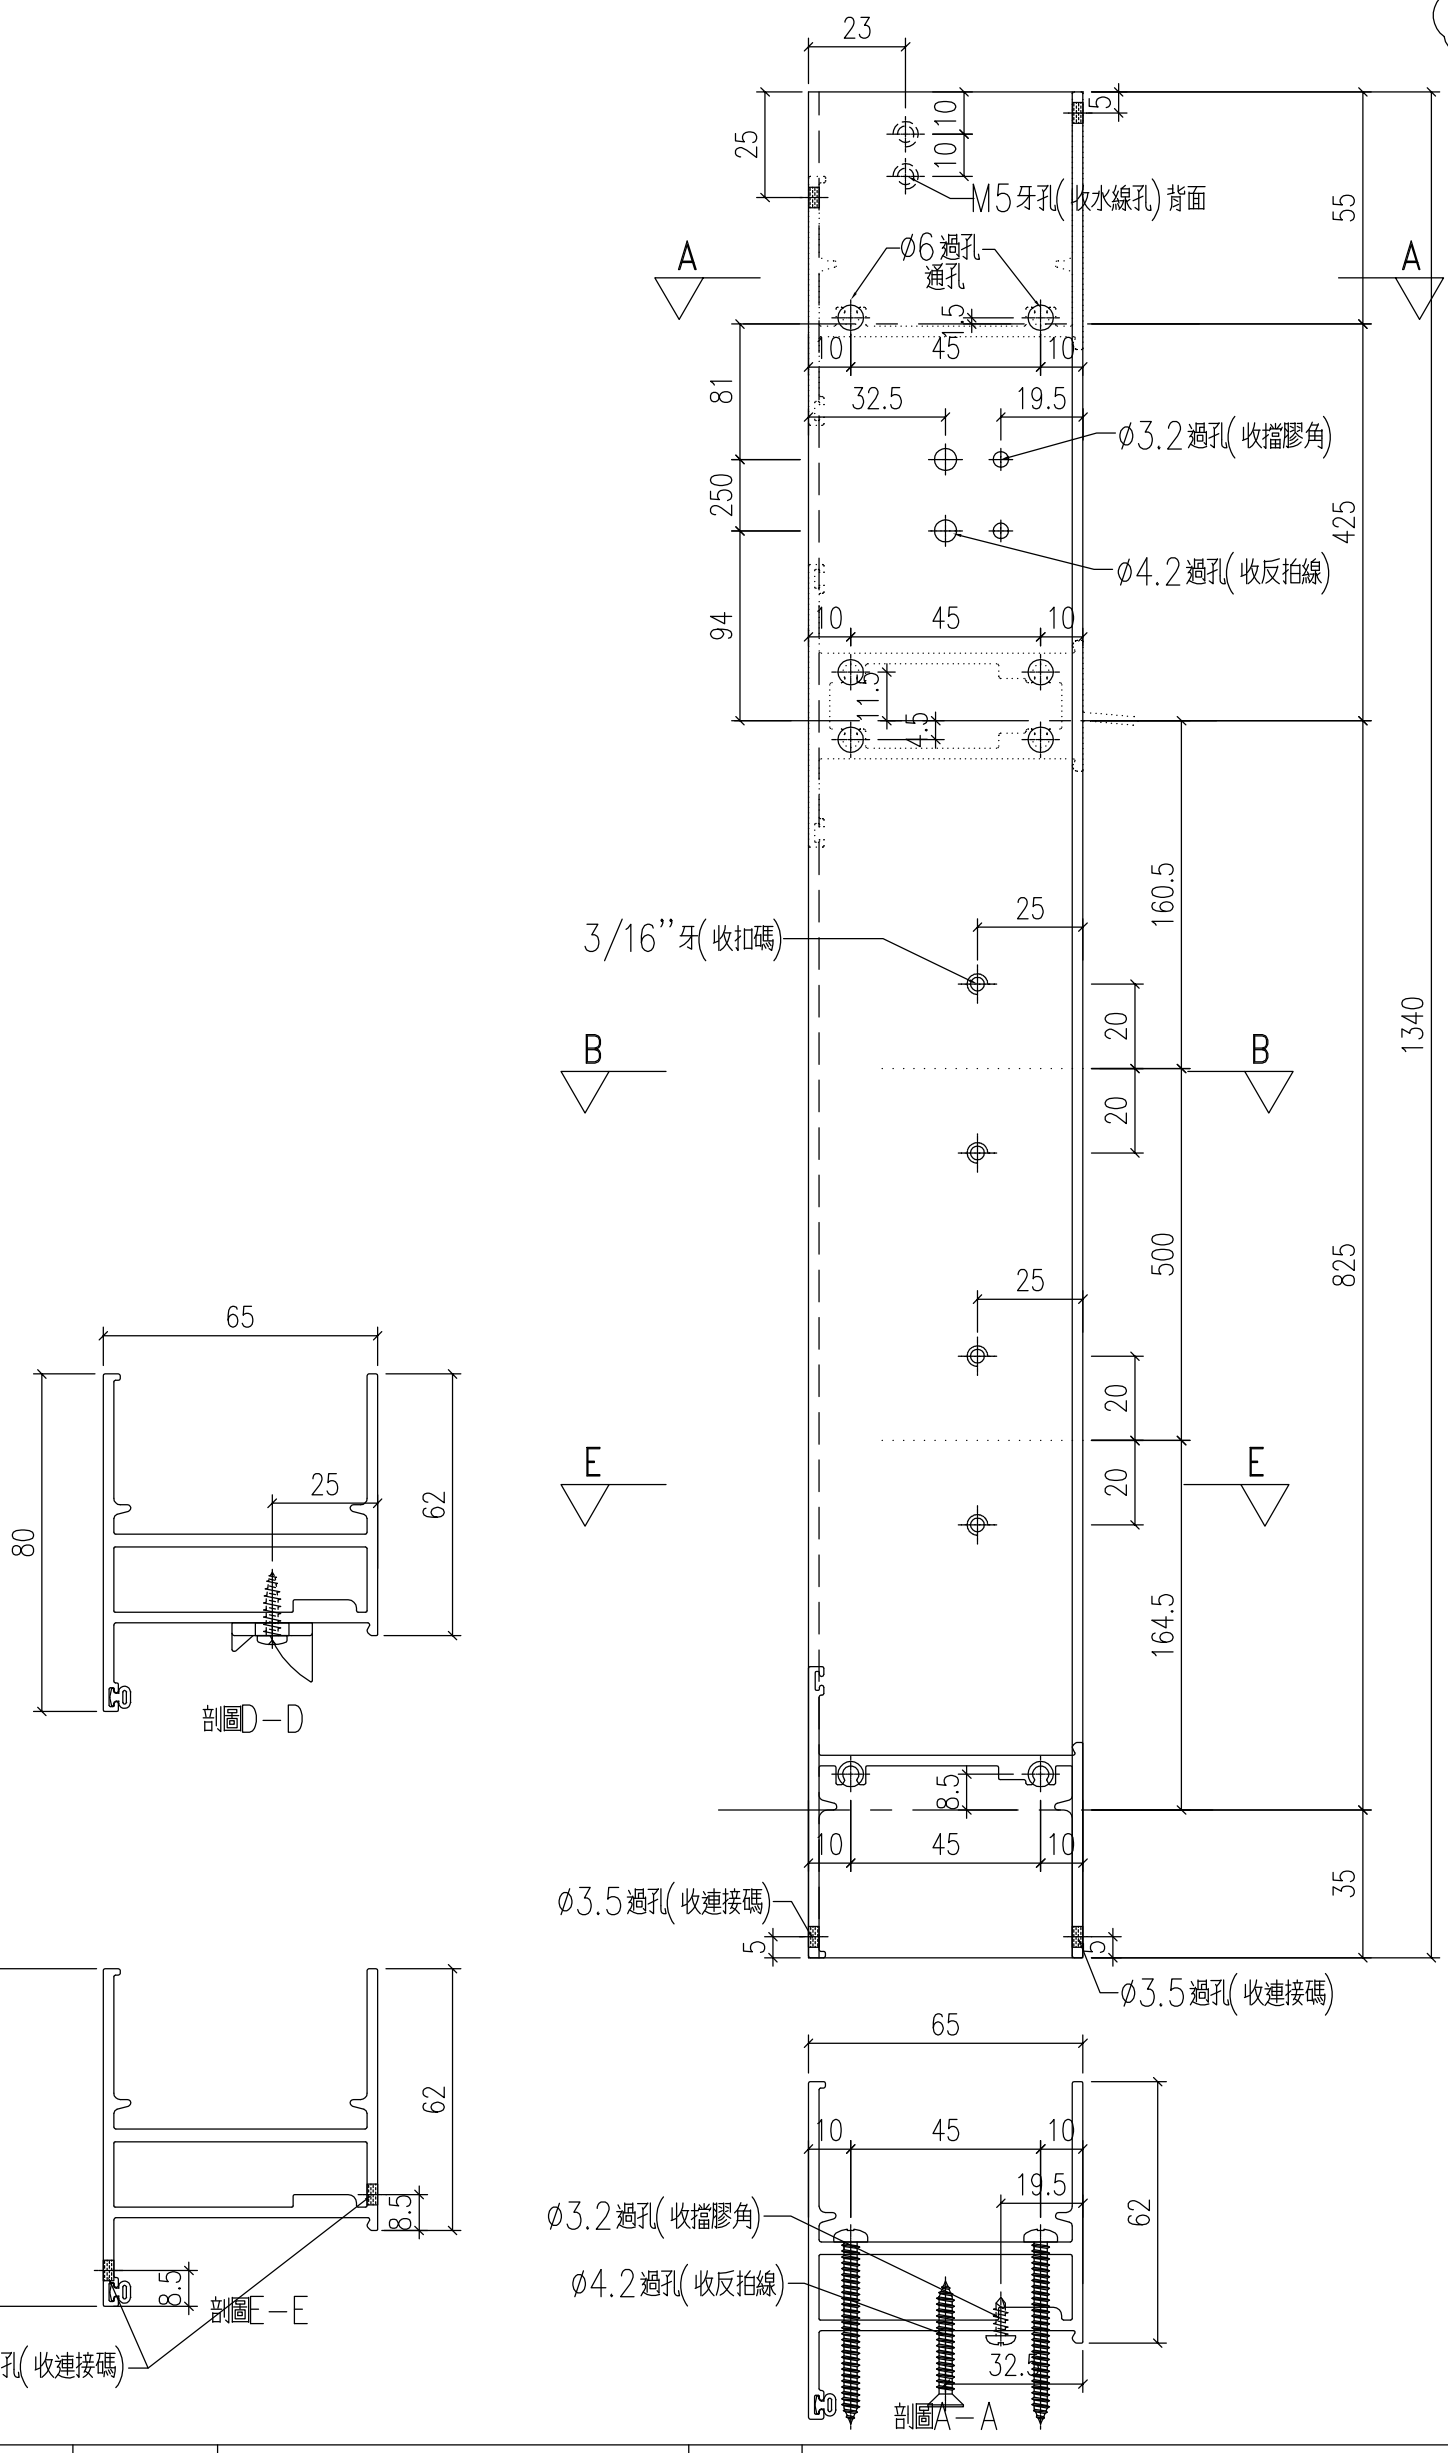


工程號	J-857	地盤	啟德站		附件	
名稱	生邊企-空腔			採用		
材料	X86032			地盤		
顏色	深灰色			工廠		

EG-DWG1

美特鋁質 有限公司 MIDI Aluminium Fabricator Ltd.					類別		物料號		
					制圖	HHQ	2021.12.17	圖號	J857-KBQ-9L
修改	A	-			復核	WLQ	2021.12.17	數量	
日期	12.27	-			批准			位置	

加工數量 77

原EI/4162/21

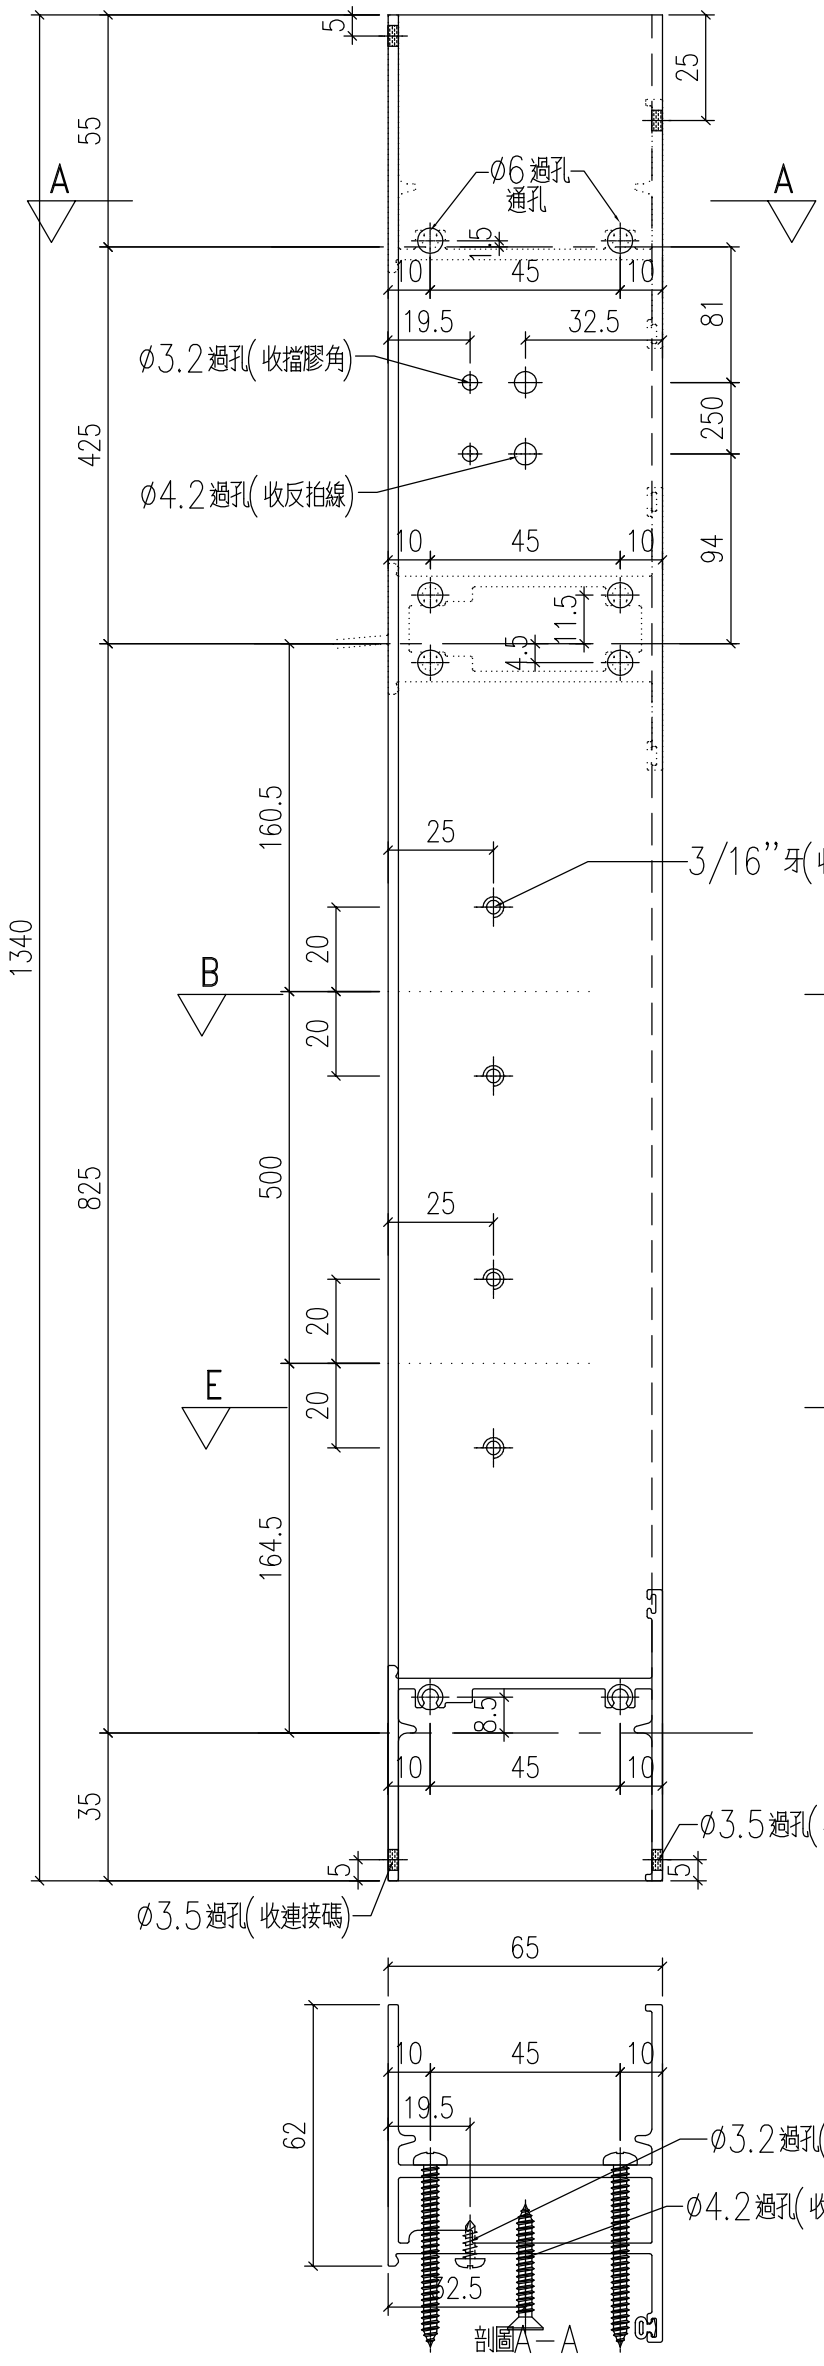


工程號	J-857	地盤	啟德站		附件	
名　稱	生邊企-空腔		採　用			
材　料	X86032		地盤			
顏　色	深灰色		工廠			

EG-DWG1

美特鋁質 有限公司 MIDI Aluminium Fabricator Ltd.					類別		物料號		
					制圖	HHQ	2021.12.17	圖號	J857-KBQ-9R
修改	A	-			復核	WLQ	2021.12.17	數量	
日期	12.27	-			批准			位置	

加工數量 77

原EI/4162/21

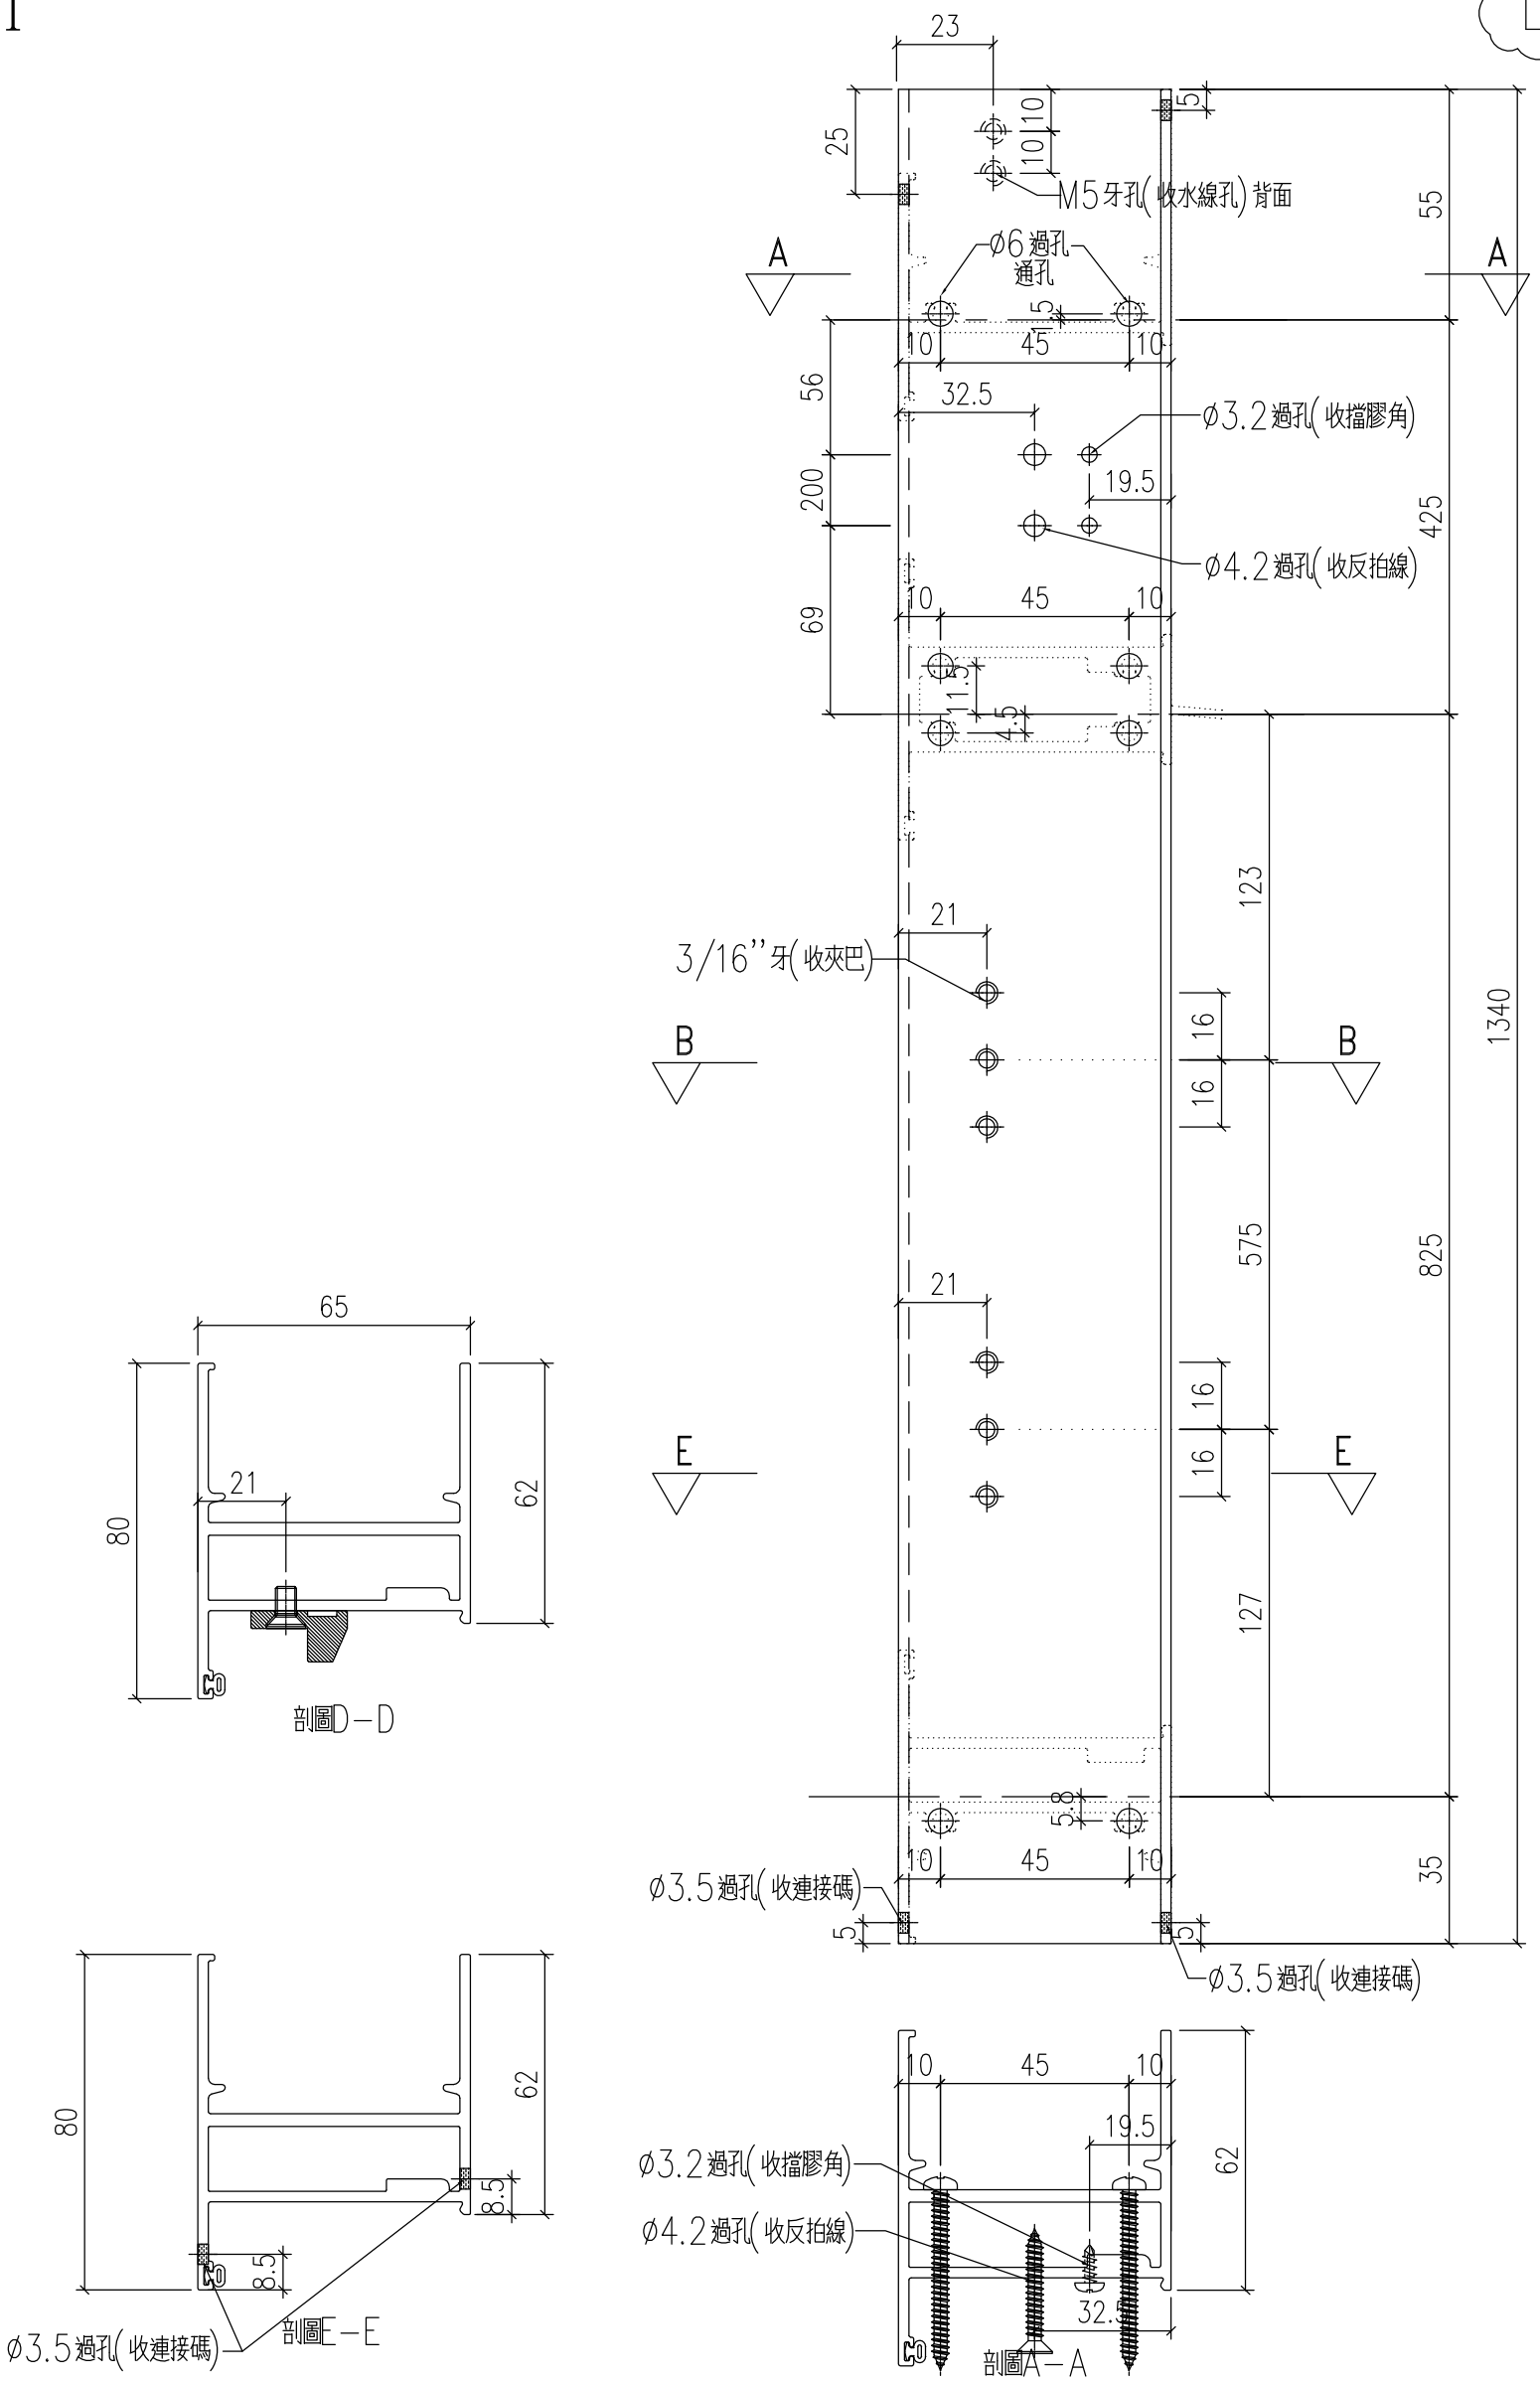


工程號	J-857	地盤	啟德站		附件	
名　稱	生邊企-空腔		採　用			
材　料	X86032		地盤			
顏　色	深灰色		工廠			

EG-DWG1

美特鋁質 有限公司 MIDI Aluminium Fabricator Ltd.					類別		物料號		
					制圖	HHQ	2021.12.17	圖號	J857-KBQ-10L
修改	A	-			復核	WLQ	2021.12.17	數量	
日期	12.27	-			批准			位置	

加工數量 3

原EI/4162/21

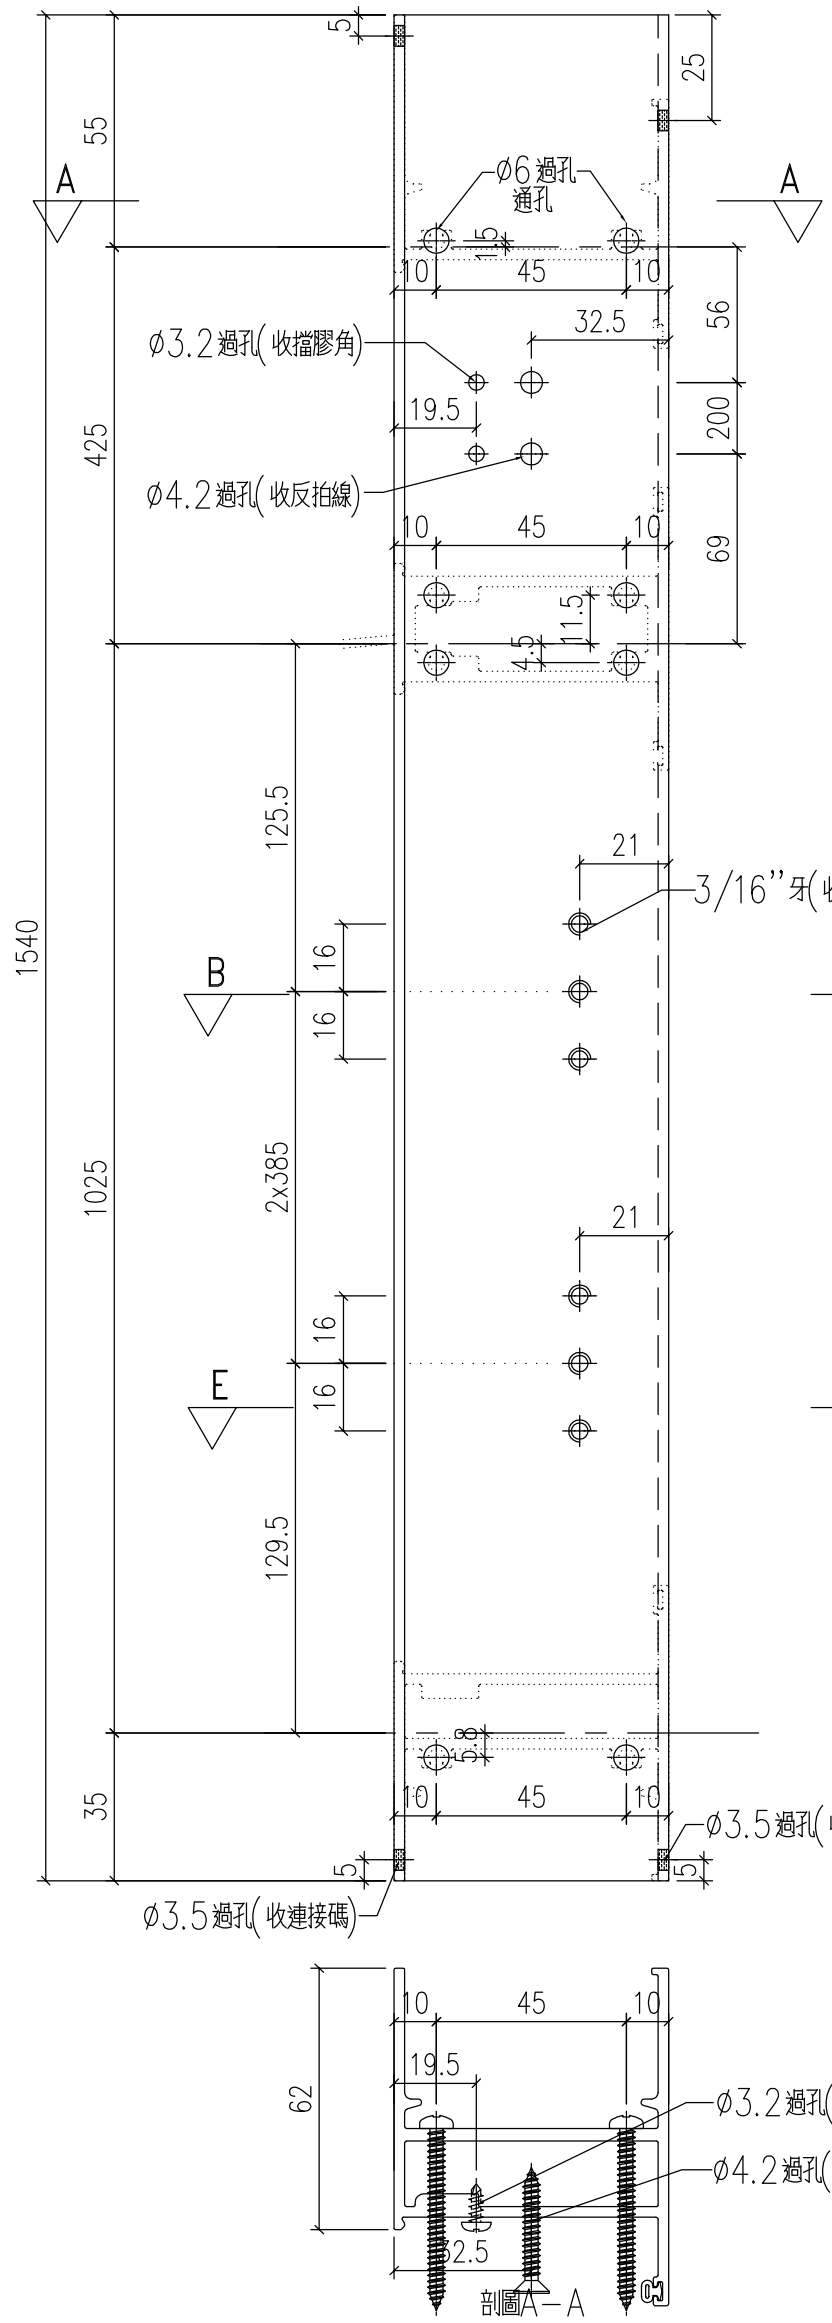


工程號	J-857	地盤	啟德站		附件	
名　稱	生邊企-空腔		採　用			
材　料	X86032		地盤			
顏　色	深灰色		工廠			

EG-DWG1

美特鋁質 有限公司 MIDI Aluminium Fabricator Ltd.					類別		物料號		
					制圖	HHQ	2021.12.17	圖號	J857-KBQ-10R
修改	A	-			復核	WLQ	2021.12.17	數量	
日期	12.27	-			批准			位置	

加工數量 3

原EI/4162/21

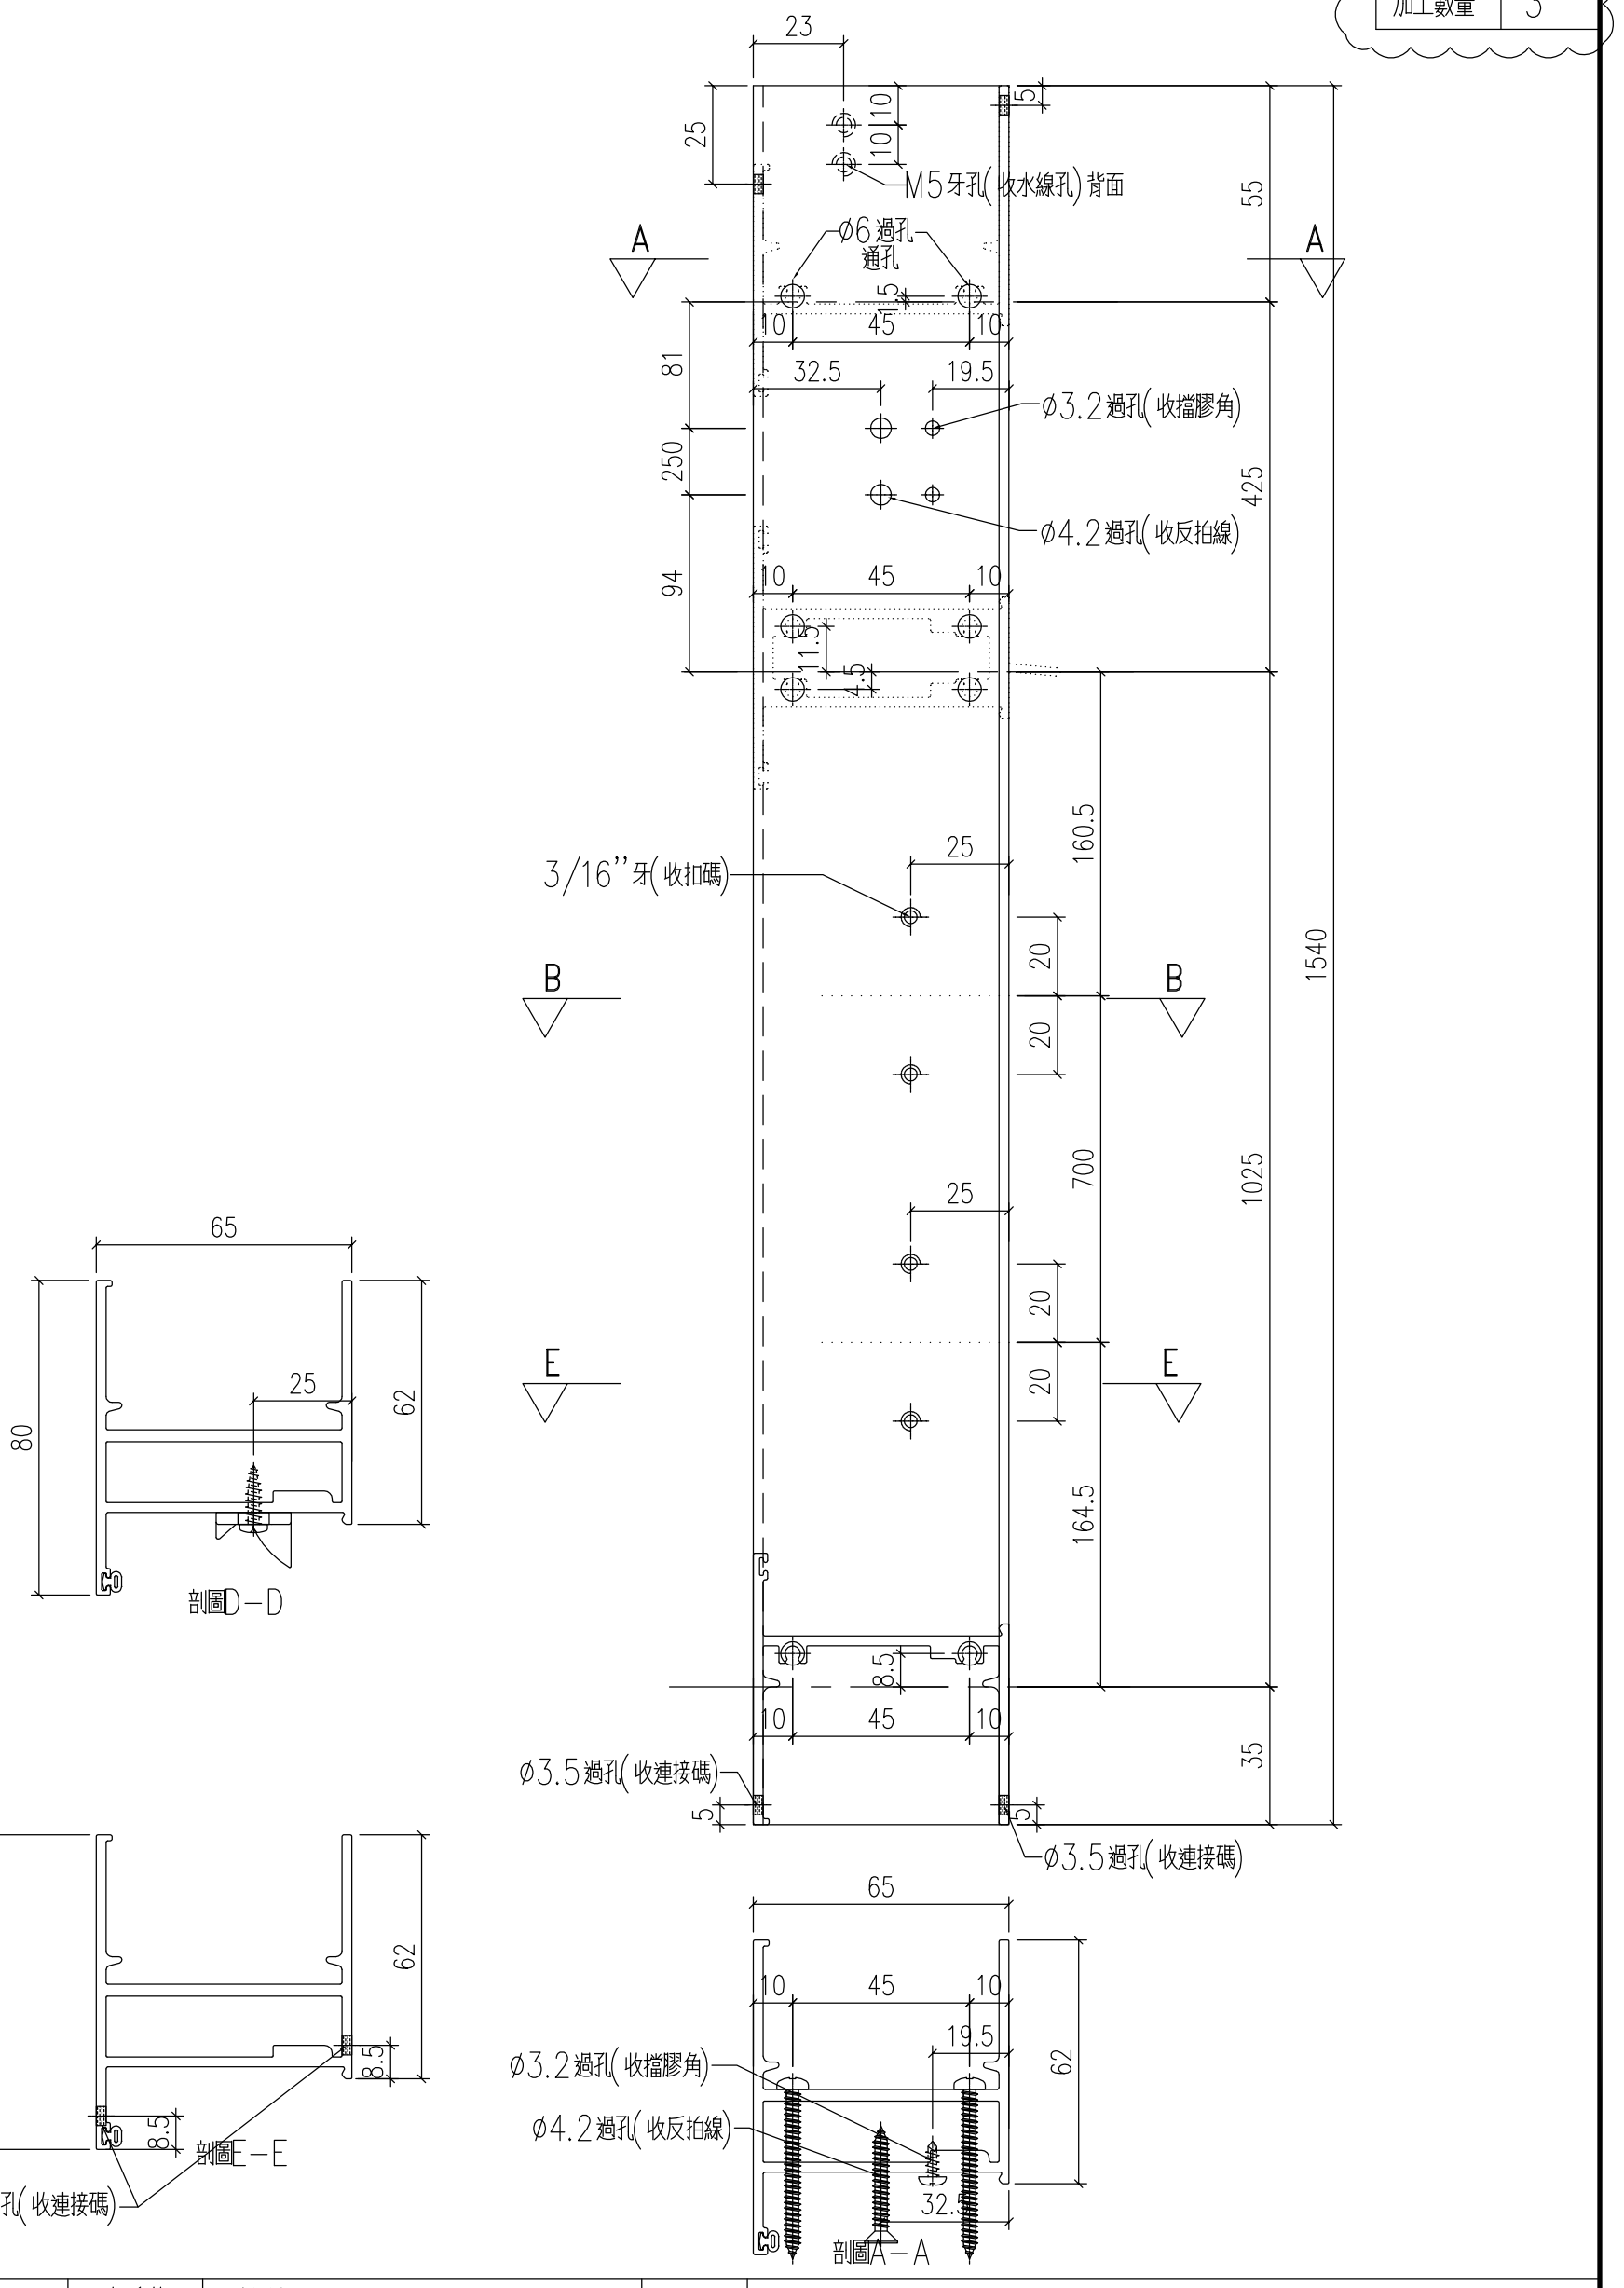


工程號	J-857	地盤	啟德站		附件	
名稱	生邊企-空腔			採用		
材料	X86032			地盤		
顏色	深灰色			工廠		

EG-DWG1

美特鋁質 有限公司 MIDI Aluminium Fabricator Ltd.					類別		物料號		
					制圖	HHQ	2021.12.17	圖號	J857-KBQ-11L
修改	A	-			復核	WLQ	2021.12.17	數量	
日期	12.27	-			批准			位置	

加工數量 3

原EI/4162/21

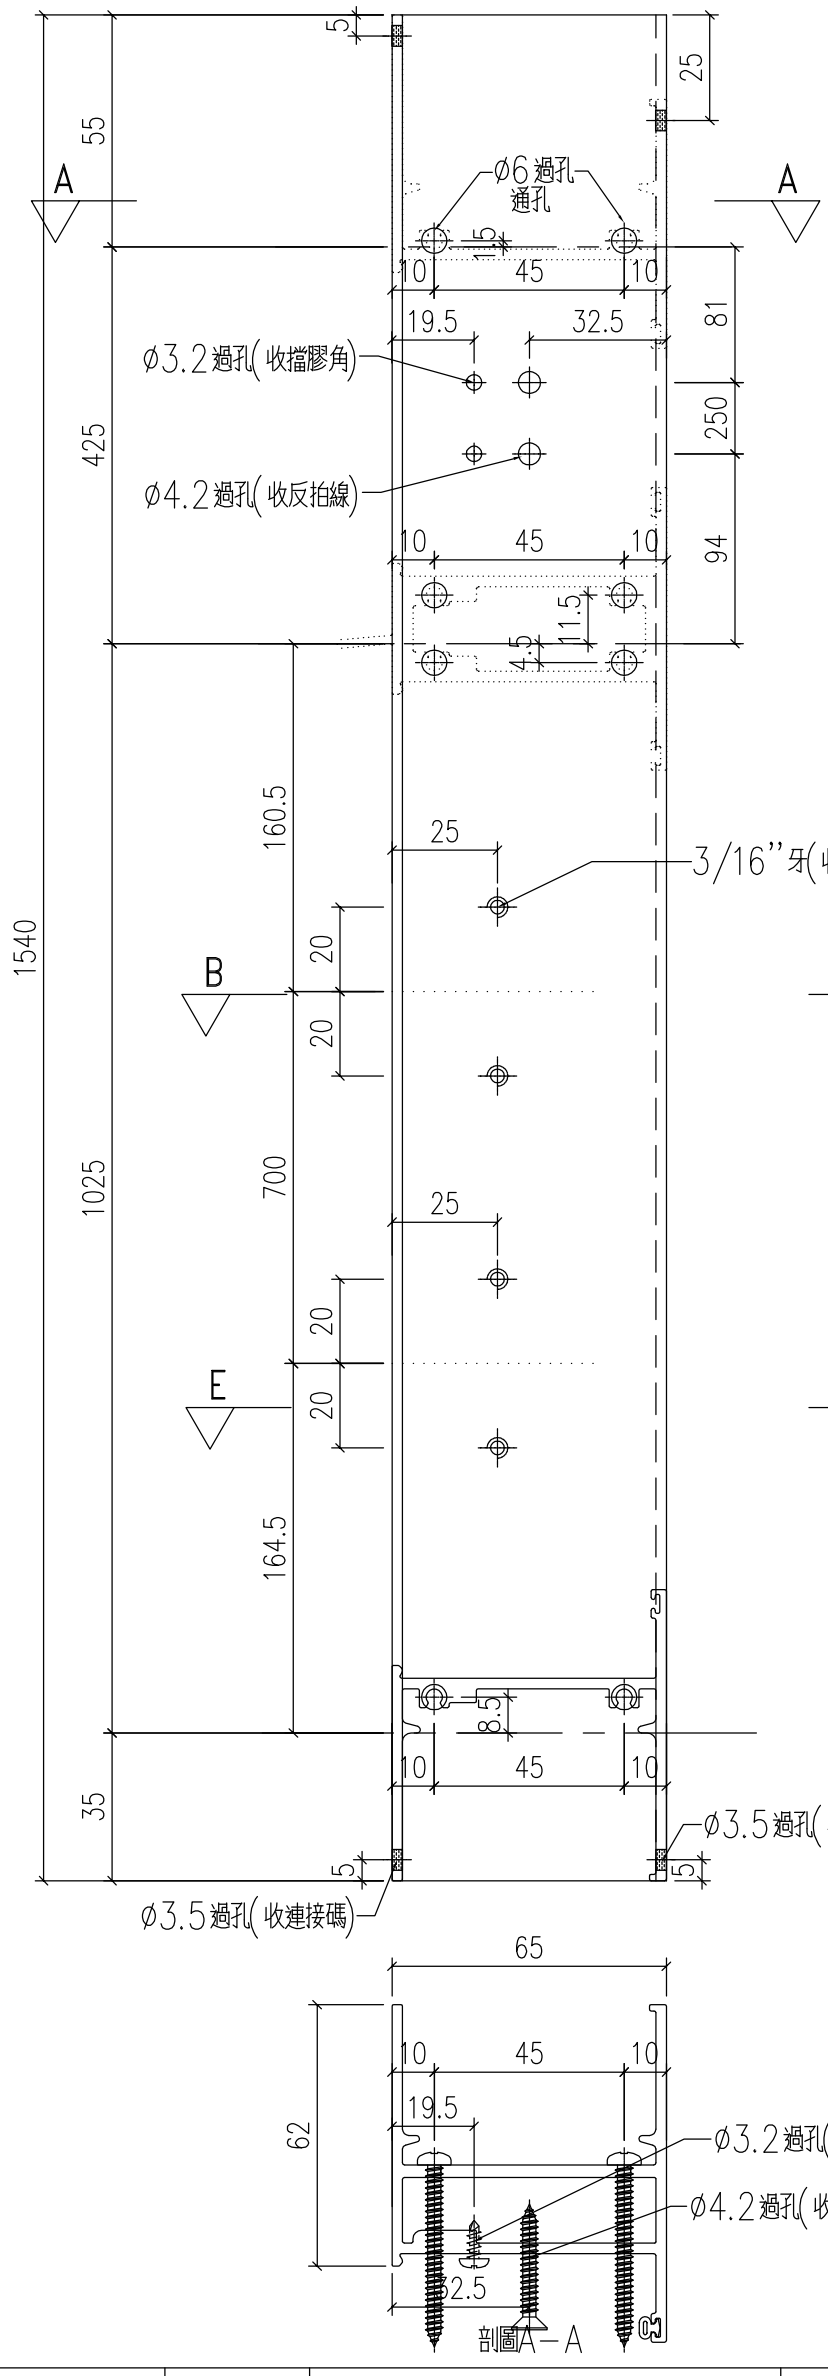


工程號	J-857	地盤	啟德站		附件	
名稱	生邊企-空腔			採用		
材料	X86032			地盤		
顏色	深灰色			工廠		

EG-DWG1

美特鋁質 有限公司 MIDI Aluminium Fabricator Ltd.					類別		物料號		
					制圖	HHQ	2021.12.17	圖號	J857-KBQ-11R
修改	A	-			復核	WLQ	2021.12.17	數量	
日期	12.27	-			批准			位置	

加工數量 3

原EI/4162/21

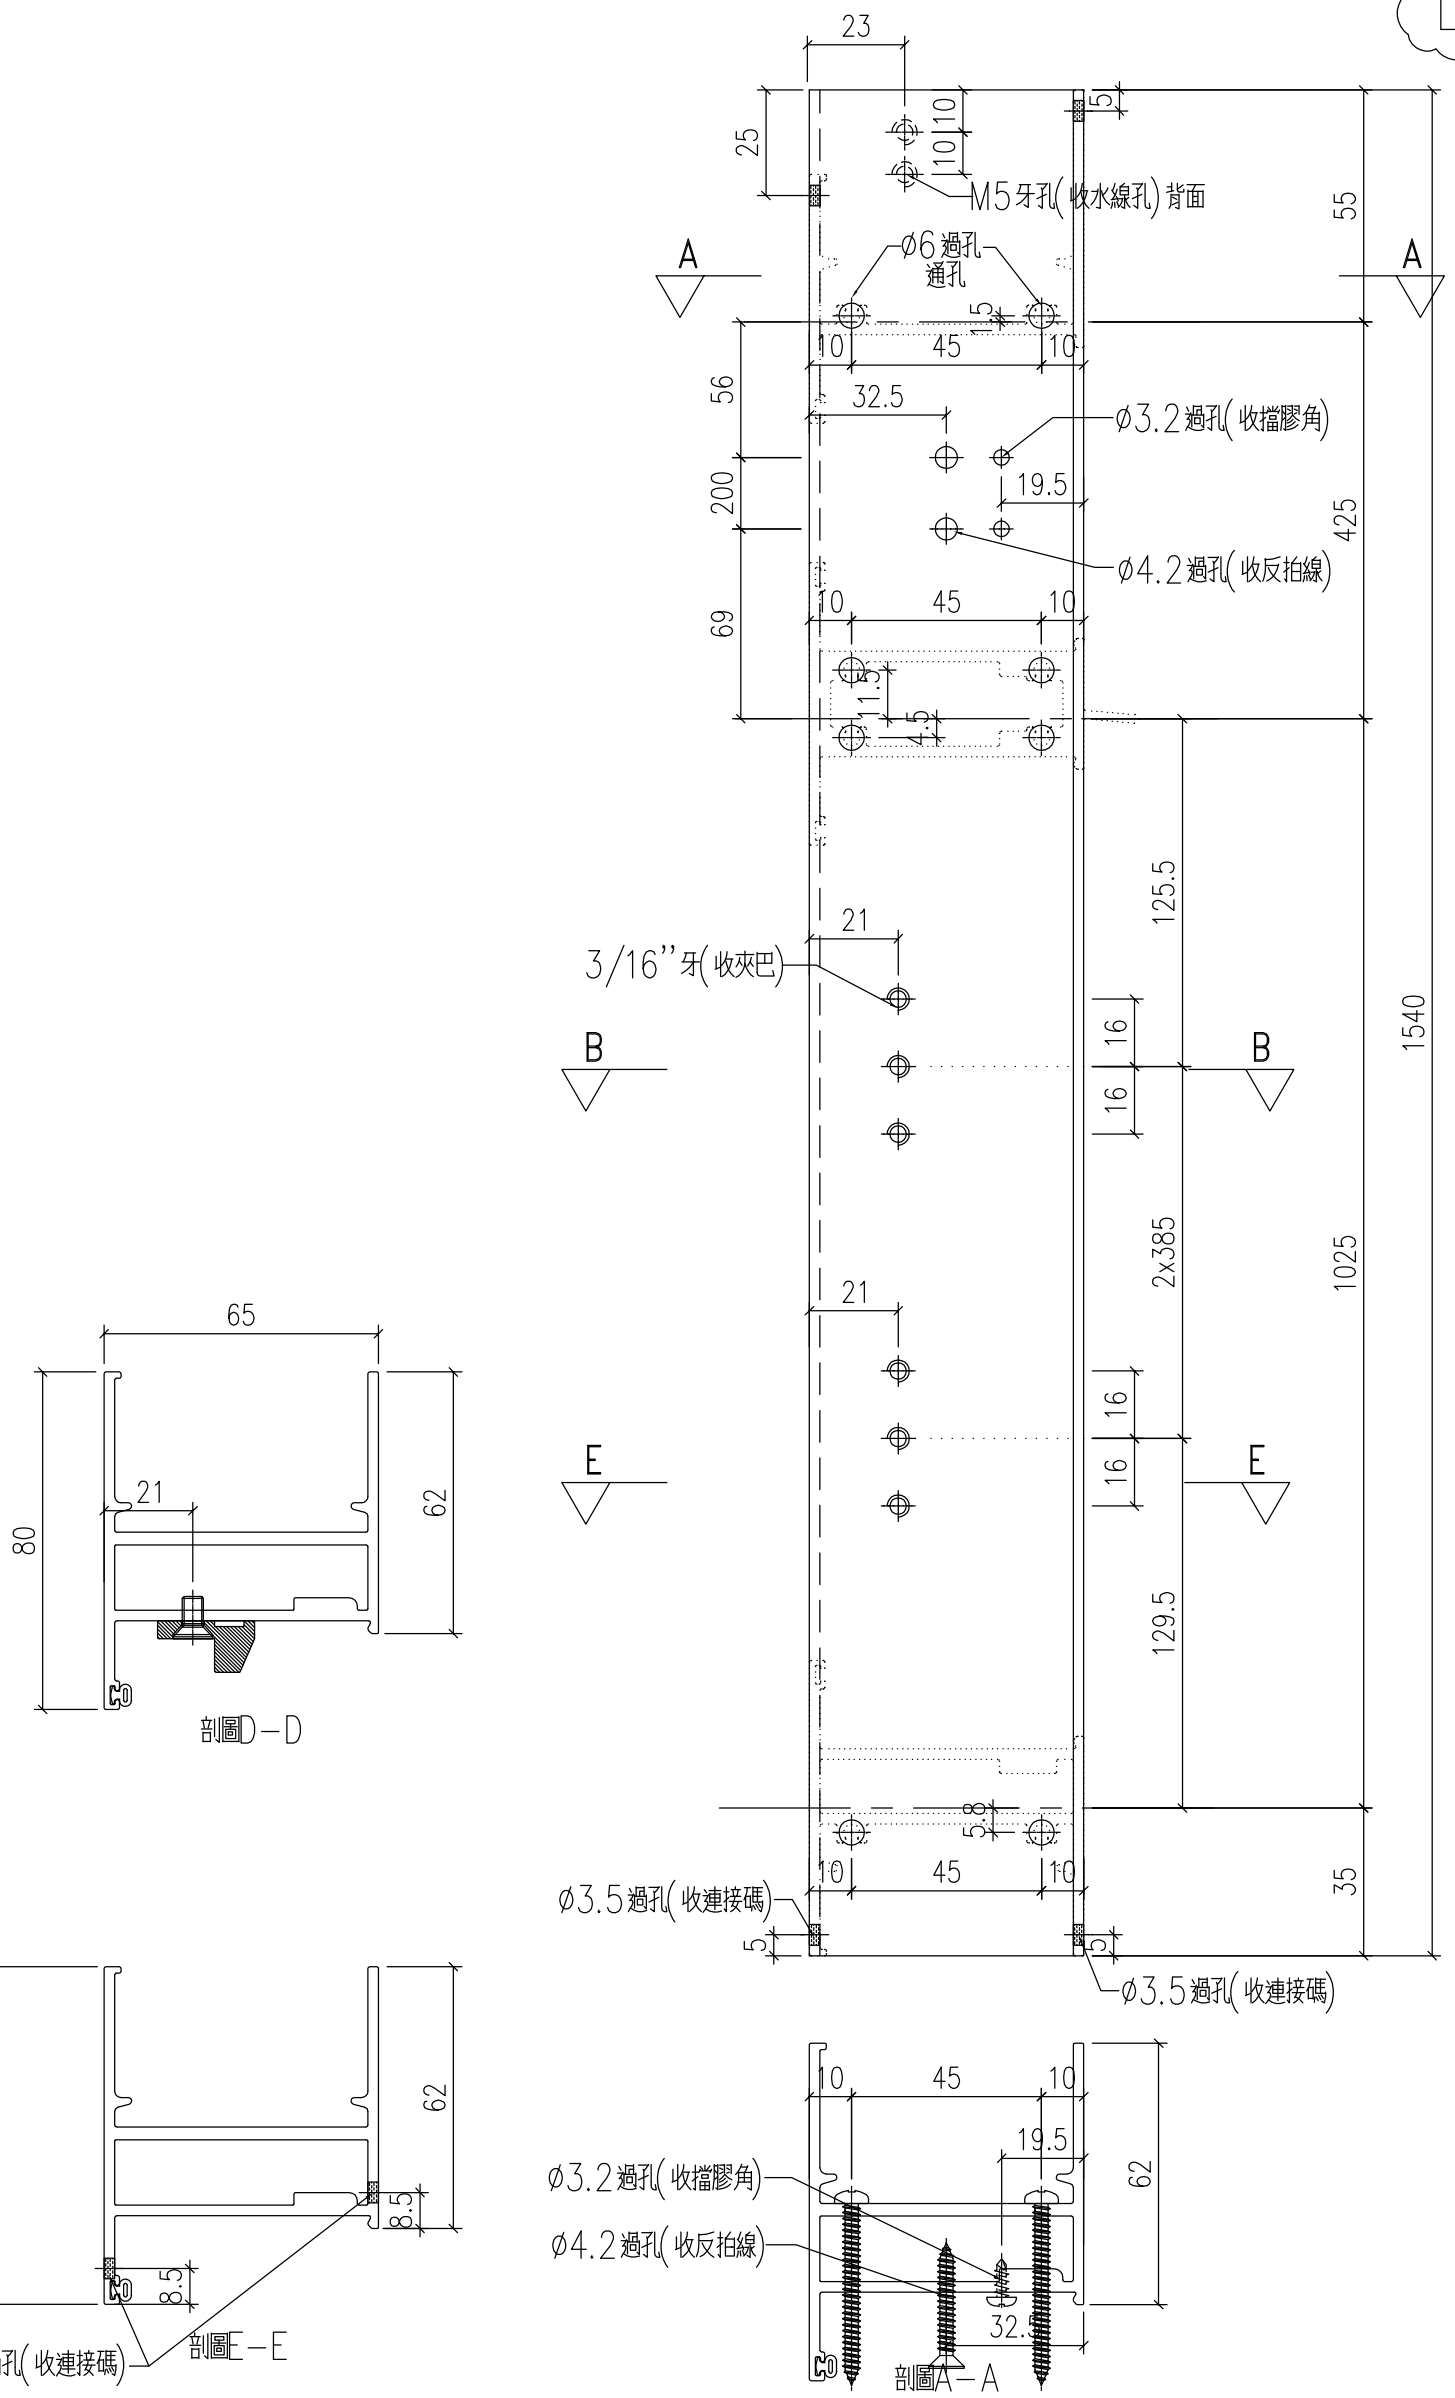


工程號	J-857	地盤	啟德站		附件	
名　稱	生邊企-空腔		採　用			
材　料	X86032		地盤			
顏　色	深灰色		工廠			


EG-DWG1


美特鋁質 有限公司 MIDI Aluminium Fabricator Ltd.					類別		物料號		
					制圖	HHQ	2021.12.17	圖號	J857-GJQ-1L
修改	A	-			復核	WLQ	2021.12.17	數量	
日期	12.27	-			批准			位置	

加工數量	26

原EI/4162/21

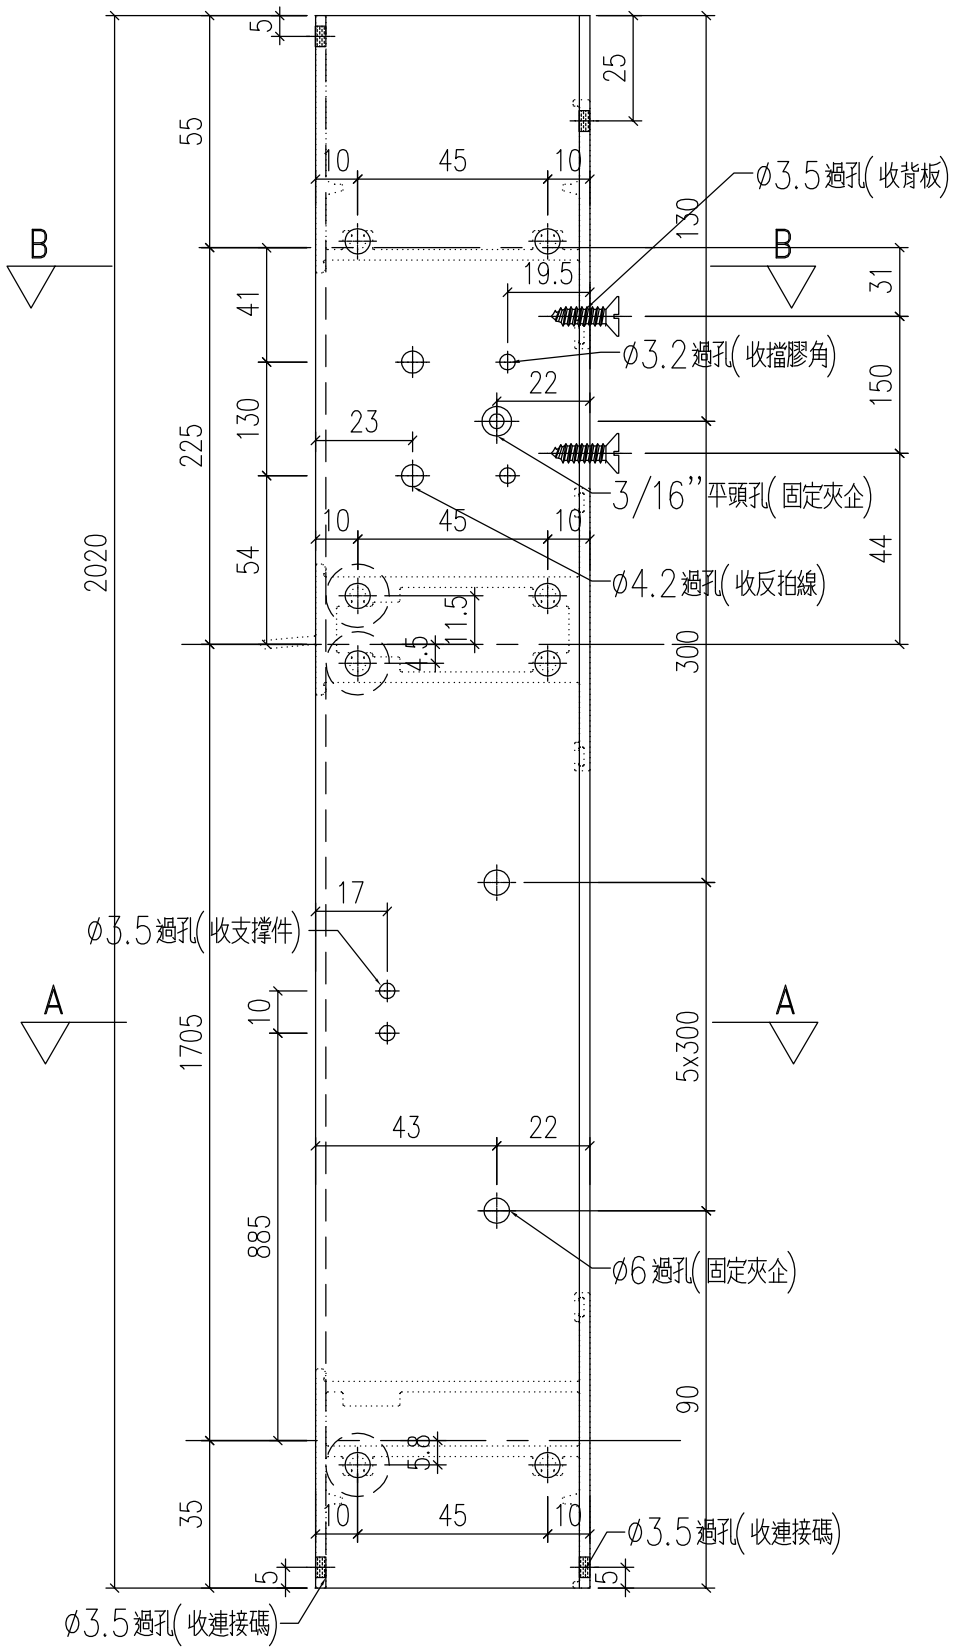

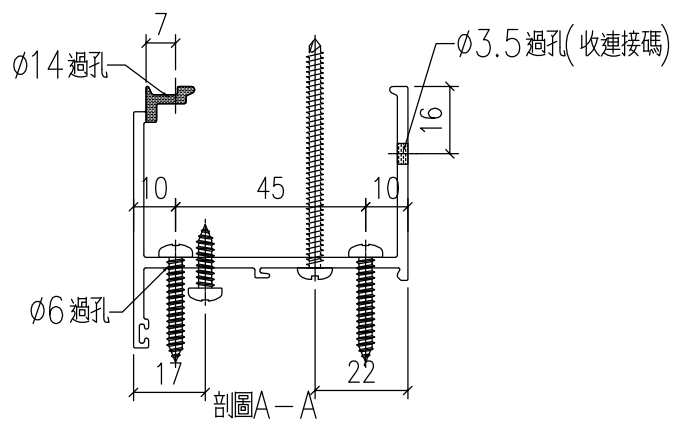

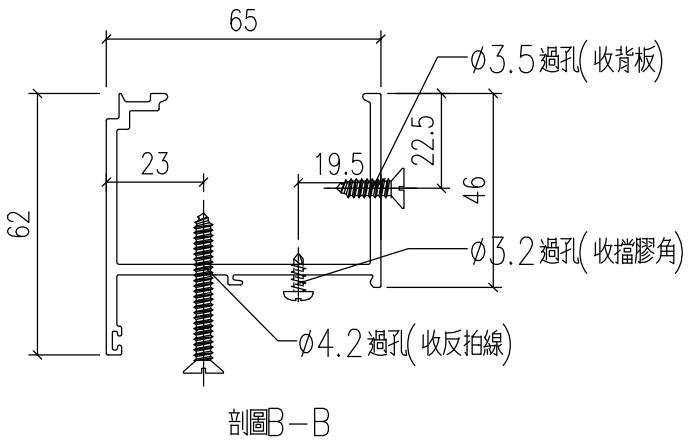


工程號	J-857	地盤	啟德站		附件	
名　稱	梗夾企			採　用		
材　料	X86027			地盤		
顏　色	深灰色			工廠		


EG-DWG1


美特鋁質 有限公司 MIDI Aluminium Fabricator Ltd.					類別		物料號		
					制圖	HHQ	2021.12.17	圖號	J857-GJQ-2L
修改	A	-			復核	WLQ	2021.12.17	數量	
日期	12.27	-			批准			位置	

加工數量	1

原EI/4162/21

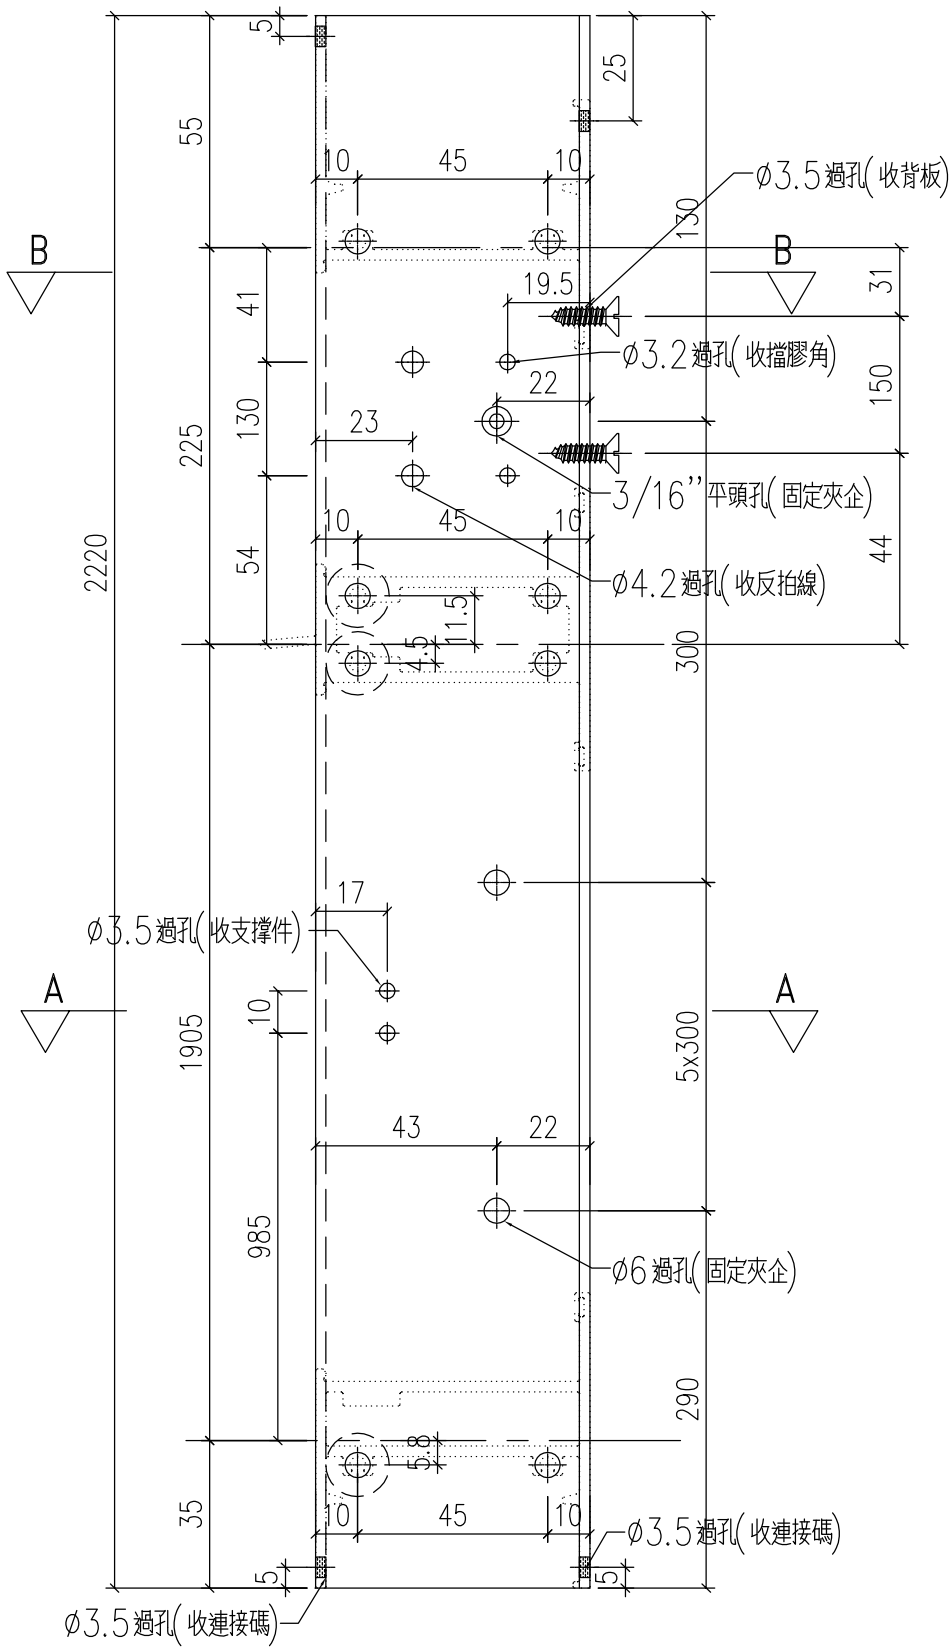

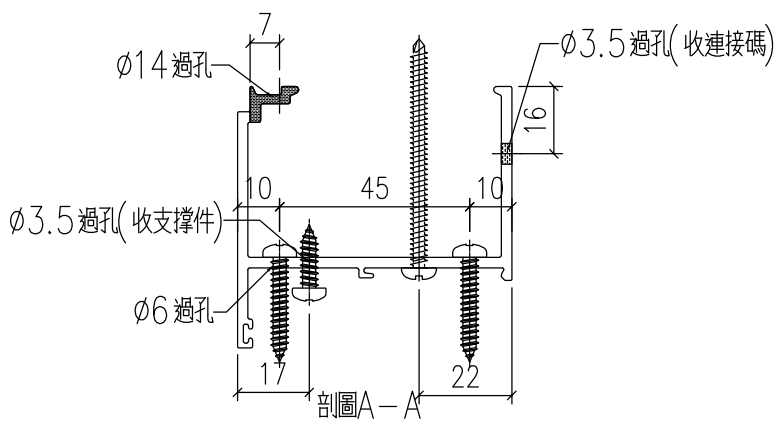

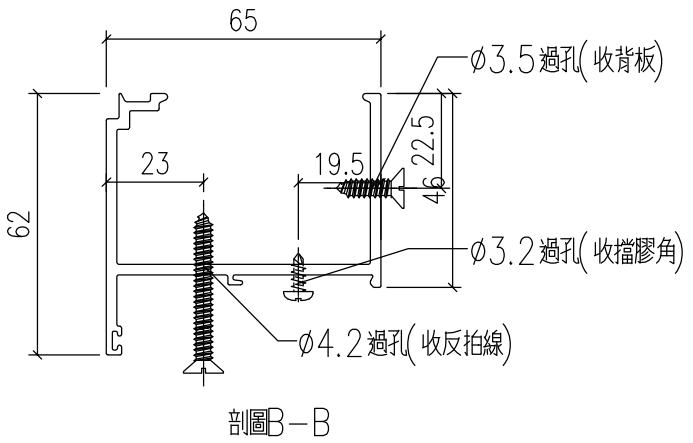


工程號	J-857	地盤	啟德站		附件	
名　稱	梗夾企			採　用		
材　料	X86027			地盤		
顏　色	深灰色			工廠		


EG-DWG1


美特鋁質 有限公司 MIDI Aluminium Fabricator Ltd.					類別		物料號		
					制圖	HHQ	2021.12.17	圖號	J857-GJQ-3L
修改	A	-			復核	WLQ	2021.12.17	數量	
日期	12.27	-			批准			位置	

加工數量	100

原EI/4162/21

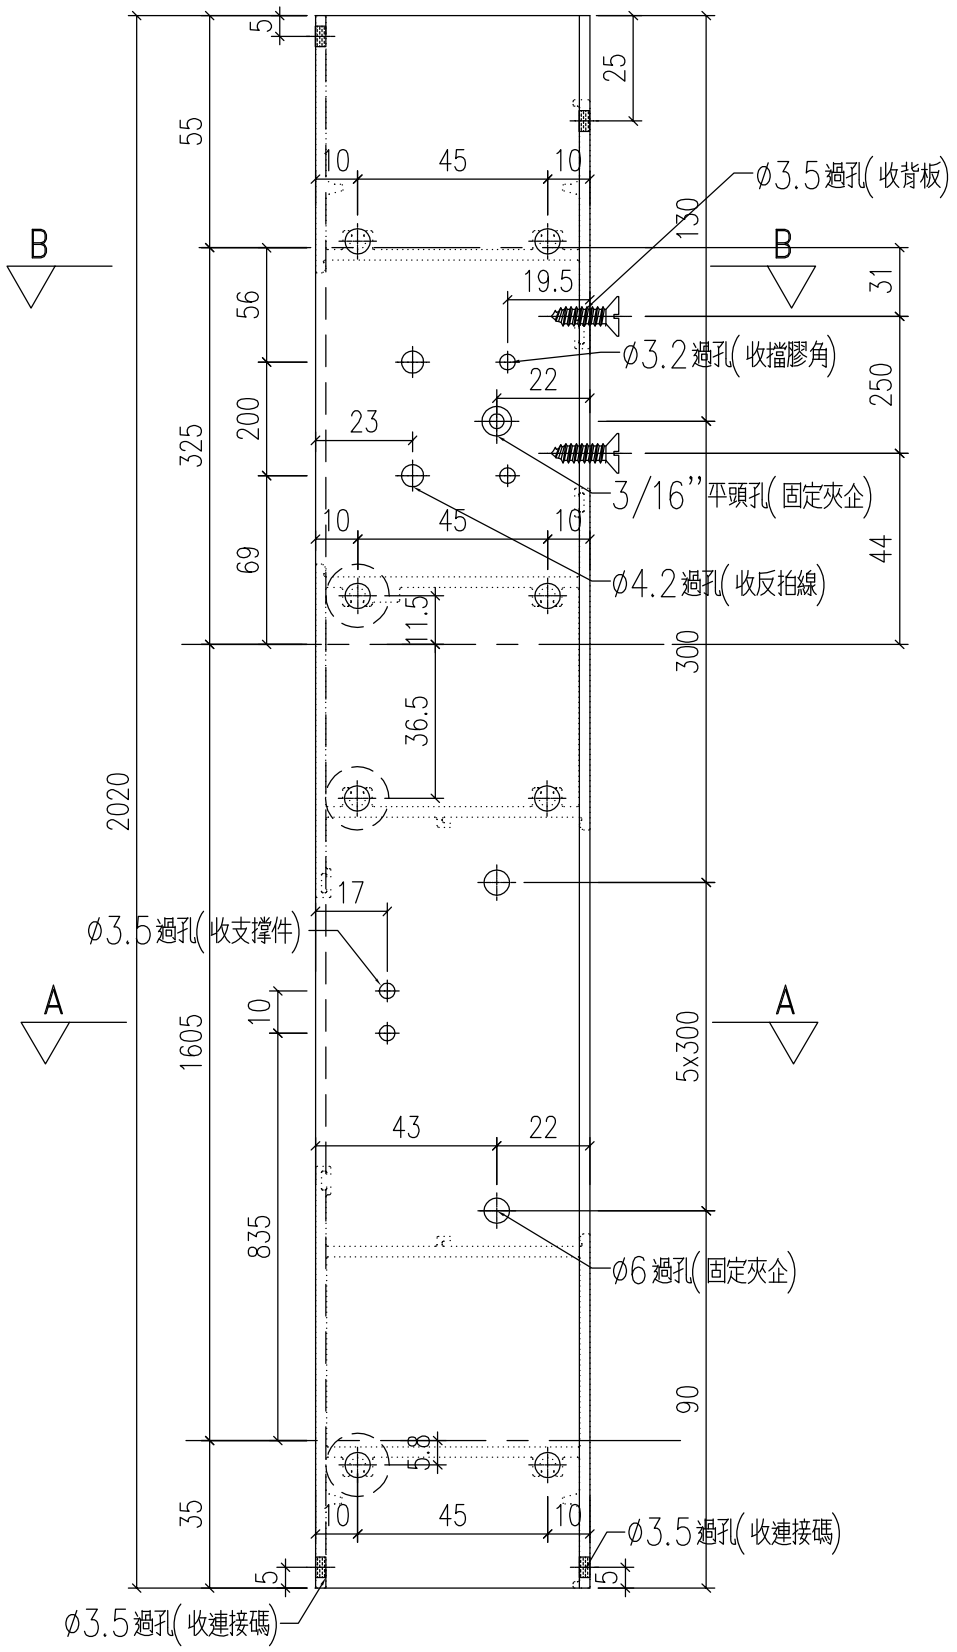

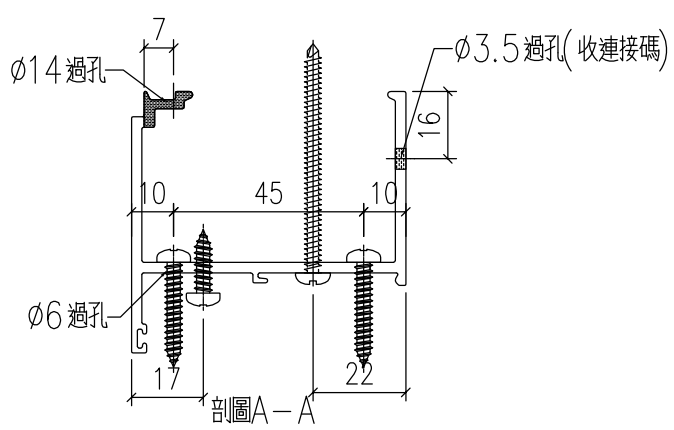

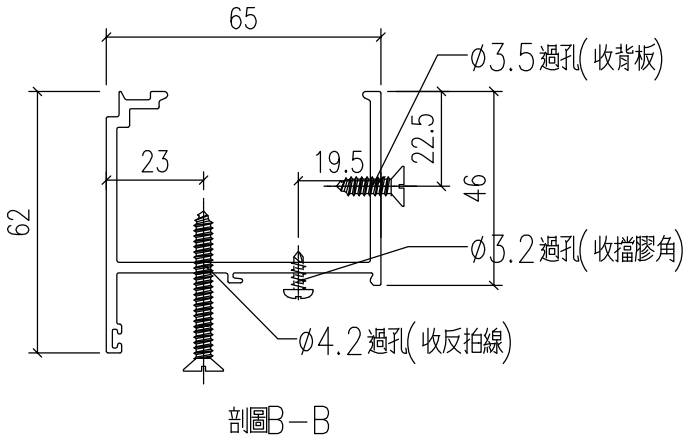


工程號	J-857	地盤	啟德站		附件	
名　稱	梗夾企			採　用		
材　料	X86027			地盤		
顏　色	深灰色			工廠		


EG-DWG1

美特鋁質 有限公司 MIDI Aluminium Fabricator Ltd.					類別		物料號		
					制圖	HHQ	2021.12.17	圖號	J857-GJQ-3R
修改	A	-			復核	WLQ	2021.12.17	數量	
日期	12.27	-			批准			位置	


加工數量	100

原EI/4162/21

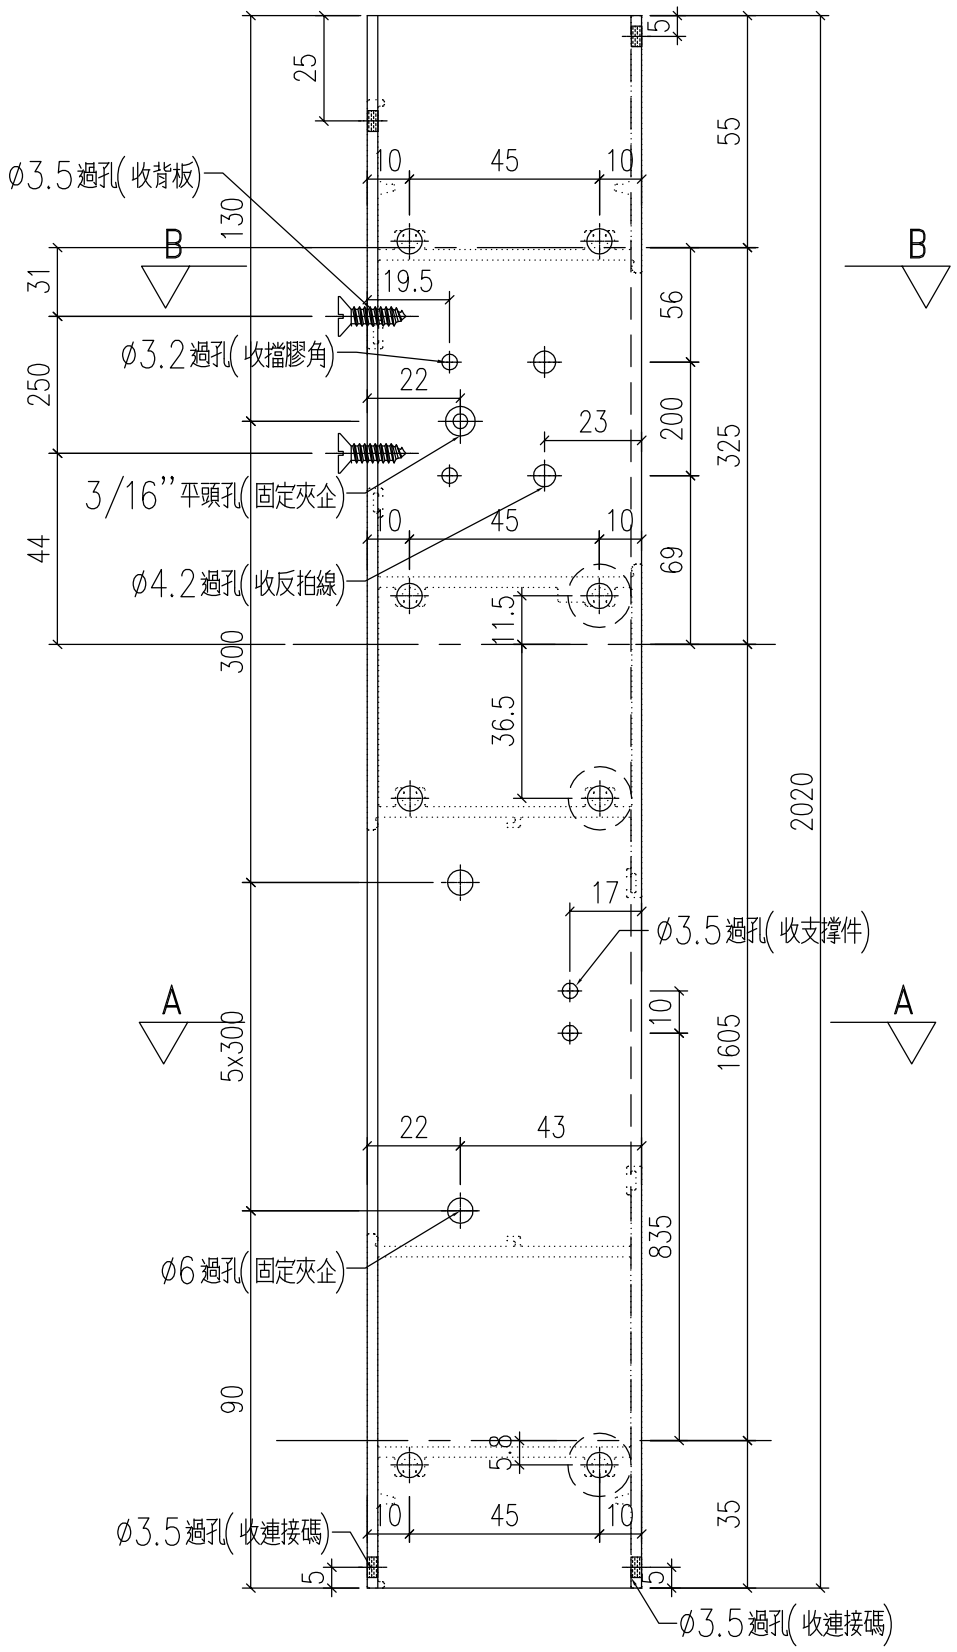

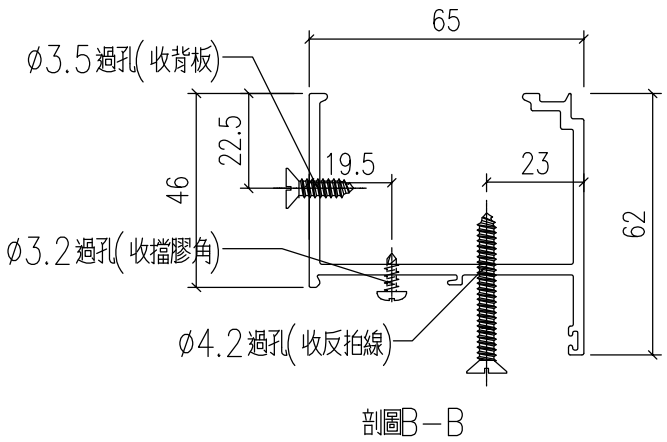

剖圖B－B

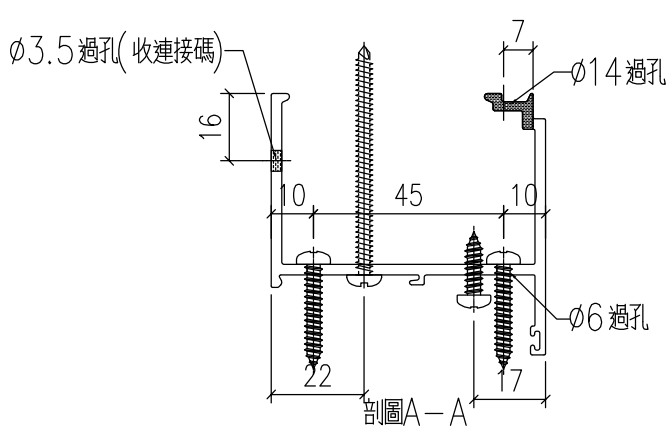

剖圖A－A


工程號	J-857	地盤	啟德站		附件	
名　稱	梗夾企			採　用		
材　料	X86027			地盤		
顏　色	深灰色			工廠		


EG-DWG1


美特鋁質 有限公司 MIDI Aluminium Fabricator Ltd.					類別		物料號		
					制圖	HHQ	2021.12.17	圖號	J857-GJQ-3aL
修改	A	-			復核	WLQ	2021.12.17	數量	
日期	12.27	-			批准			位置	

加工數量	52

原EI/4162/21

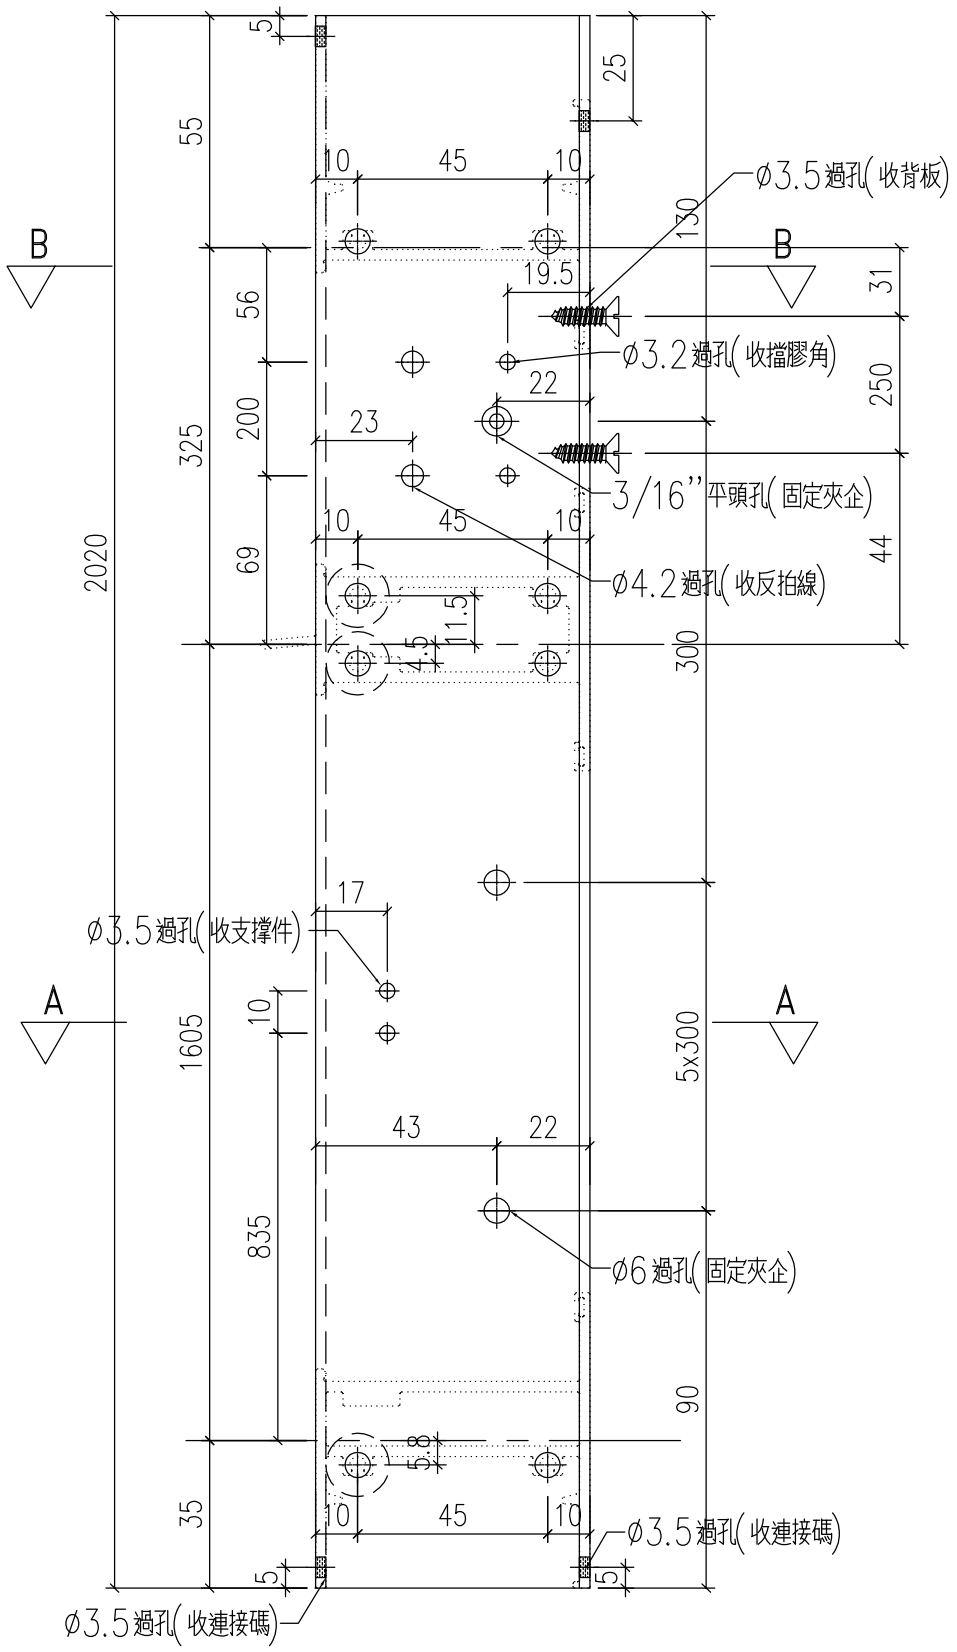

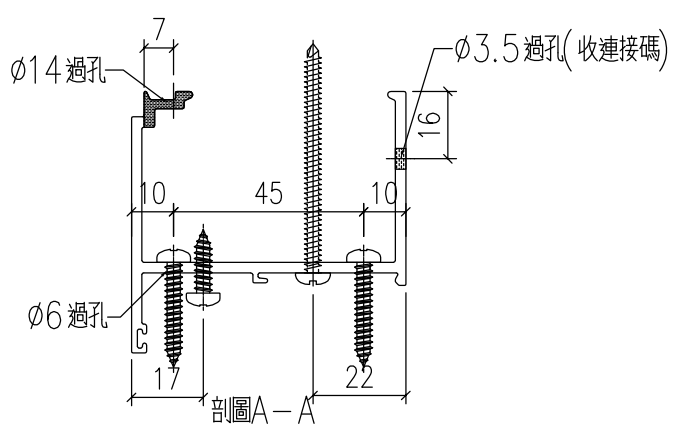

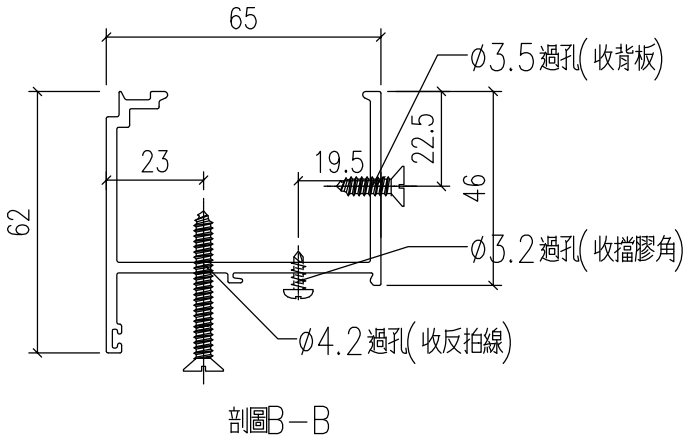

工程號	J-857	地盤	啟德站		附件	
名　稱	梗夾企			採　用		
材　料	X86027			地盤		
顏　色	深灰色			工廠		


EG-DWG1


美特鋁質 有限公司 MIDI Aluminium Fabricator Ltd.				
修改	A	-		
日期	12.27	-		

類別		物料號		
制圖	HHQ	2021.12.17	圖號	J857-GJQ-3aR
復核	WLQ	2021.12.17	數量	
批准			位置	


加工數量	48

原EI/4162/21

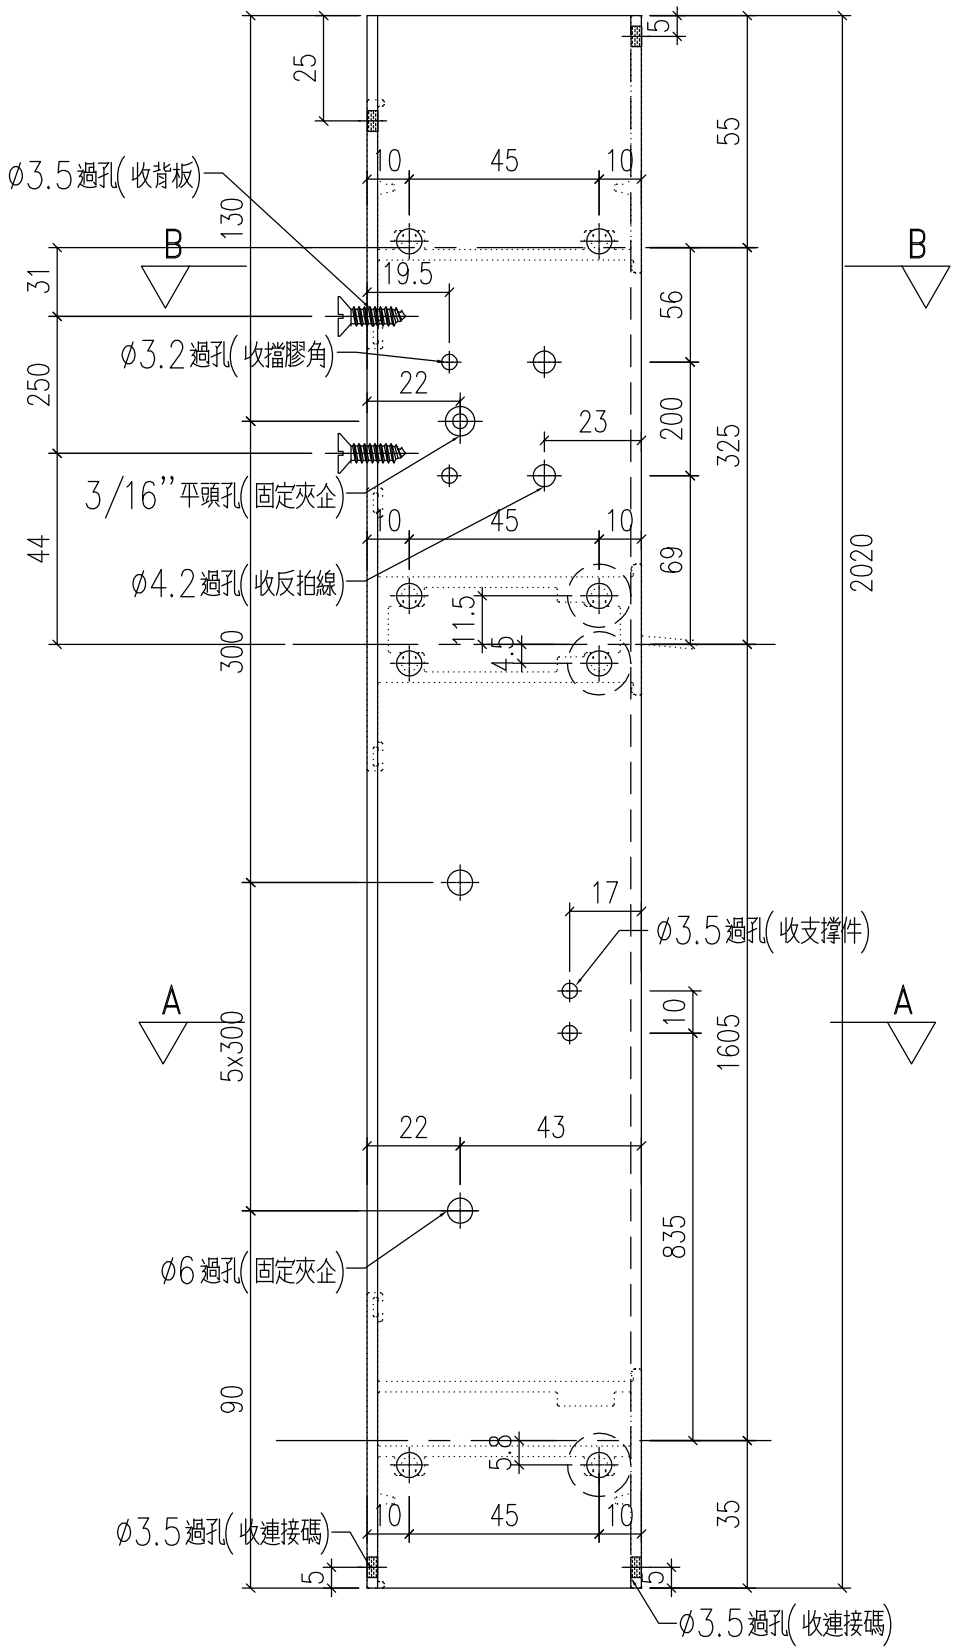

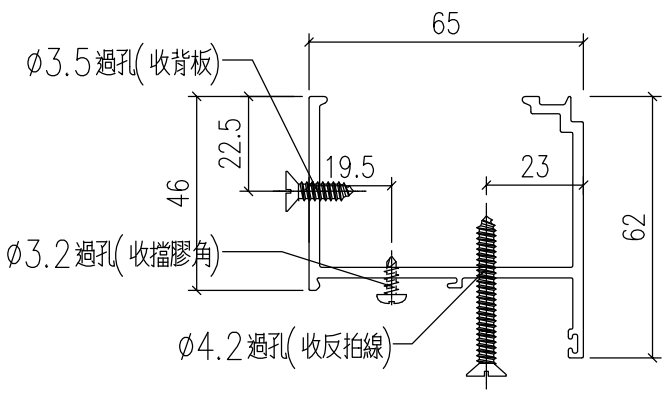

剖圖B-B

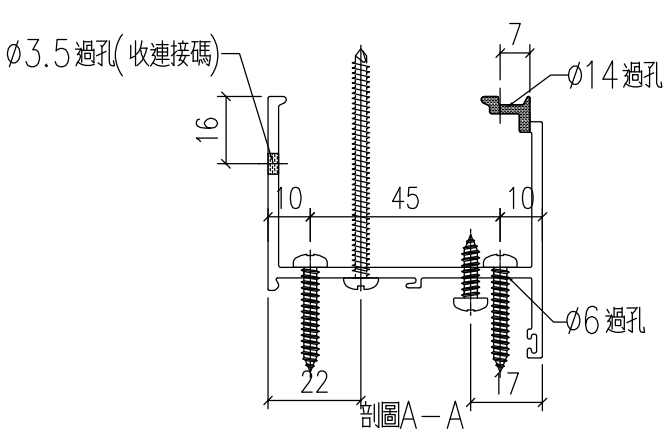

剖圖A-A


工程號	J-857	地盤	啟德站			附件	
名　稱	梗夾企			採　用			
材　料	X86027			地盤			
顏　色	深灰色			工廠			


EG-DWG1


美特鋁質 有限公司 MIDI Aluminium Fabricator Ltd.					類別		物料號		
					制圖	HHQ	2021.12.17	圖號	J857-GJQ-4L
修改	A	-			復核	WLQ	2021.12.17	數量	
日期	12.27	-			批准			位置	

加工數量	7

原EI/4162/21

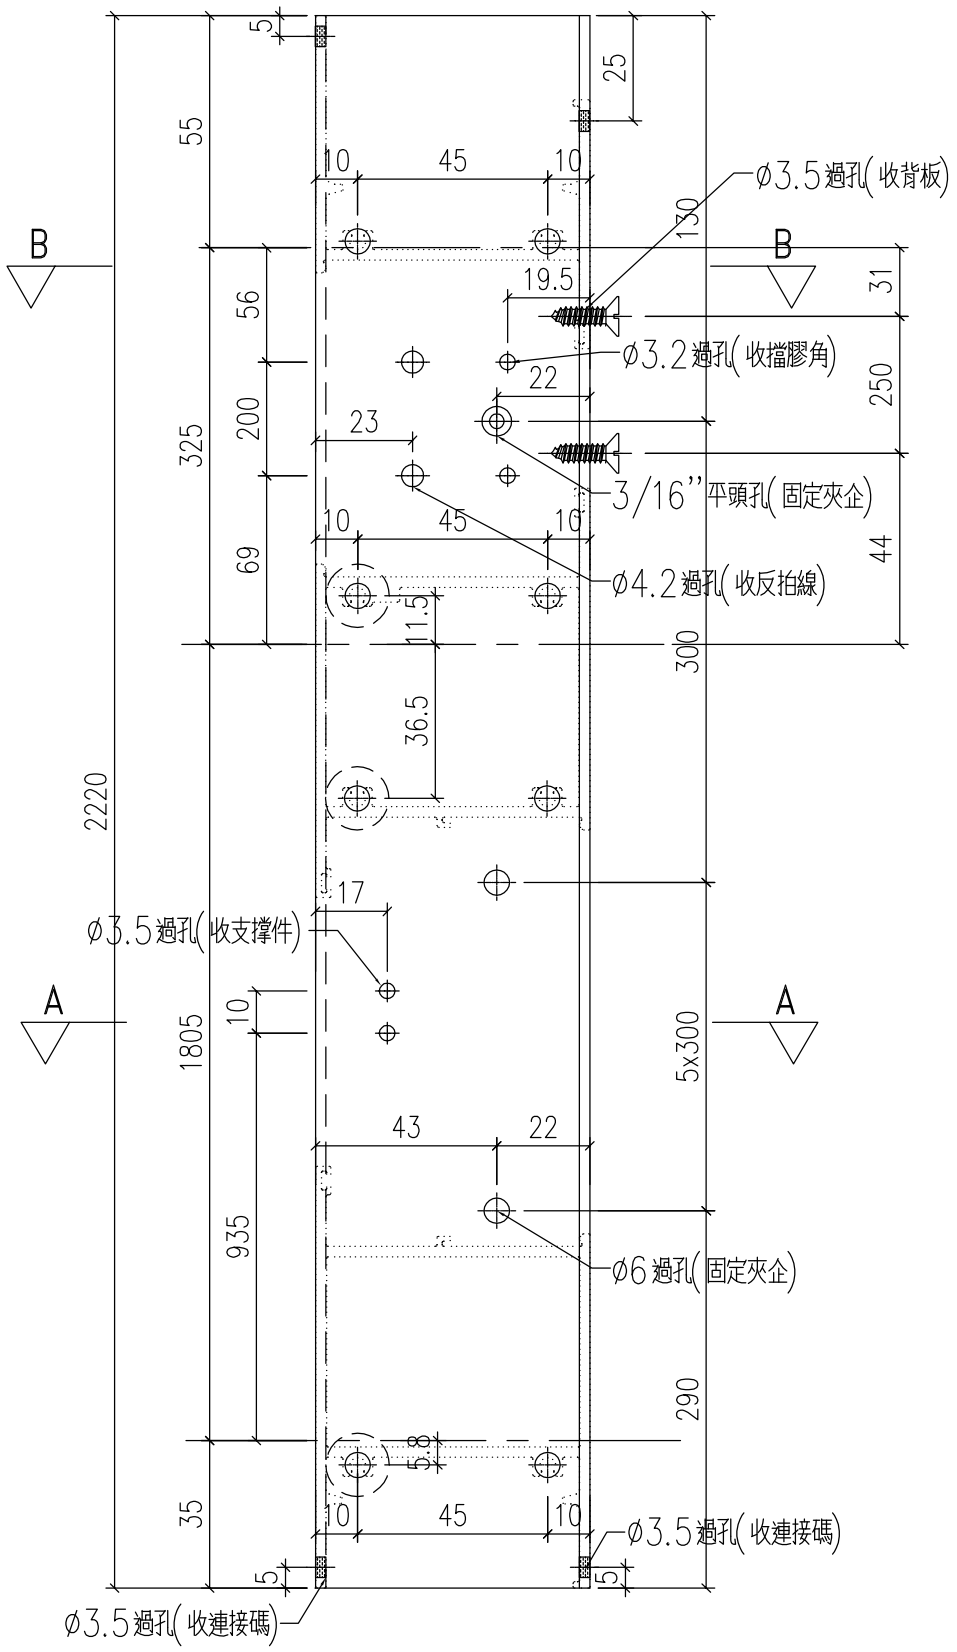

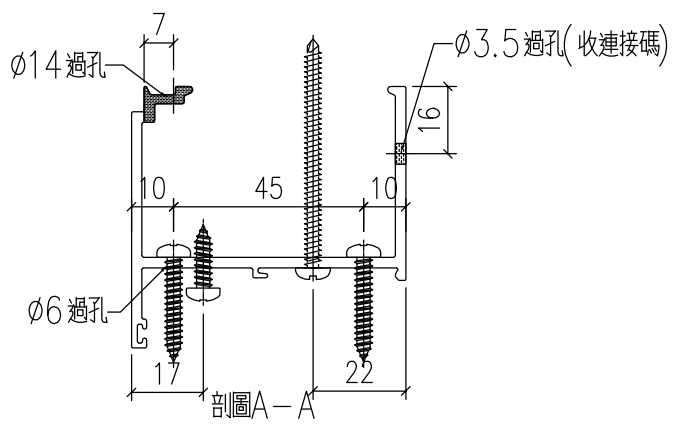

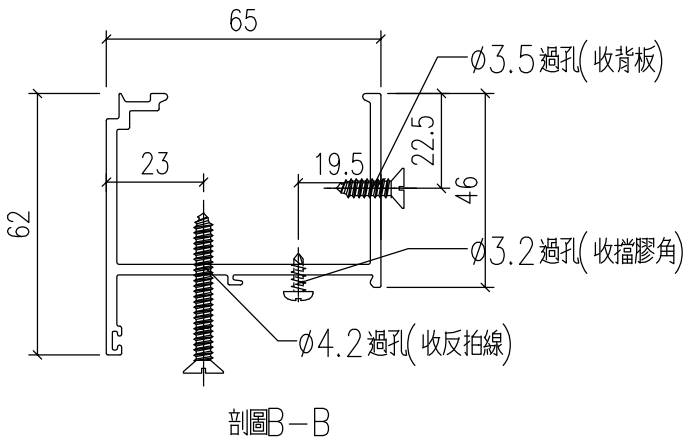


工程號	J-857	地盤	啟德站		附件	
名　稱	梗夾企			採　用		
材　料	X86027			地盤		
顏　色	深灰色			工廠		


EG-DWG1

美特鋁質 有限公司 MIDI Aluminium Fabricator Ltd.					類別		物料號		
					制圖	HHQ	2021.12.17	圖號	J857-GJQ-4R
修改	A	-			復核	WLQ	2021.12.17	數量	
日期	12.27	-			批准			位置	


加工數量	7

原EI/4162/21

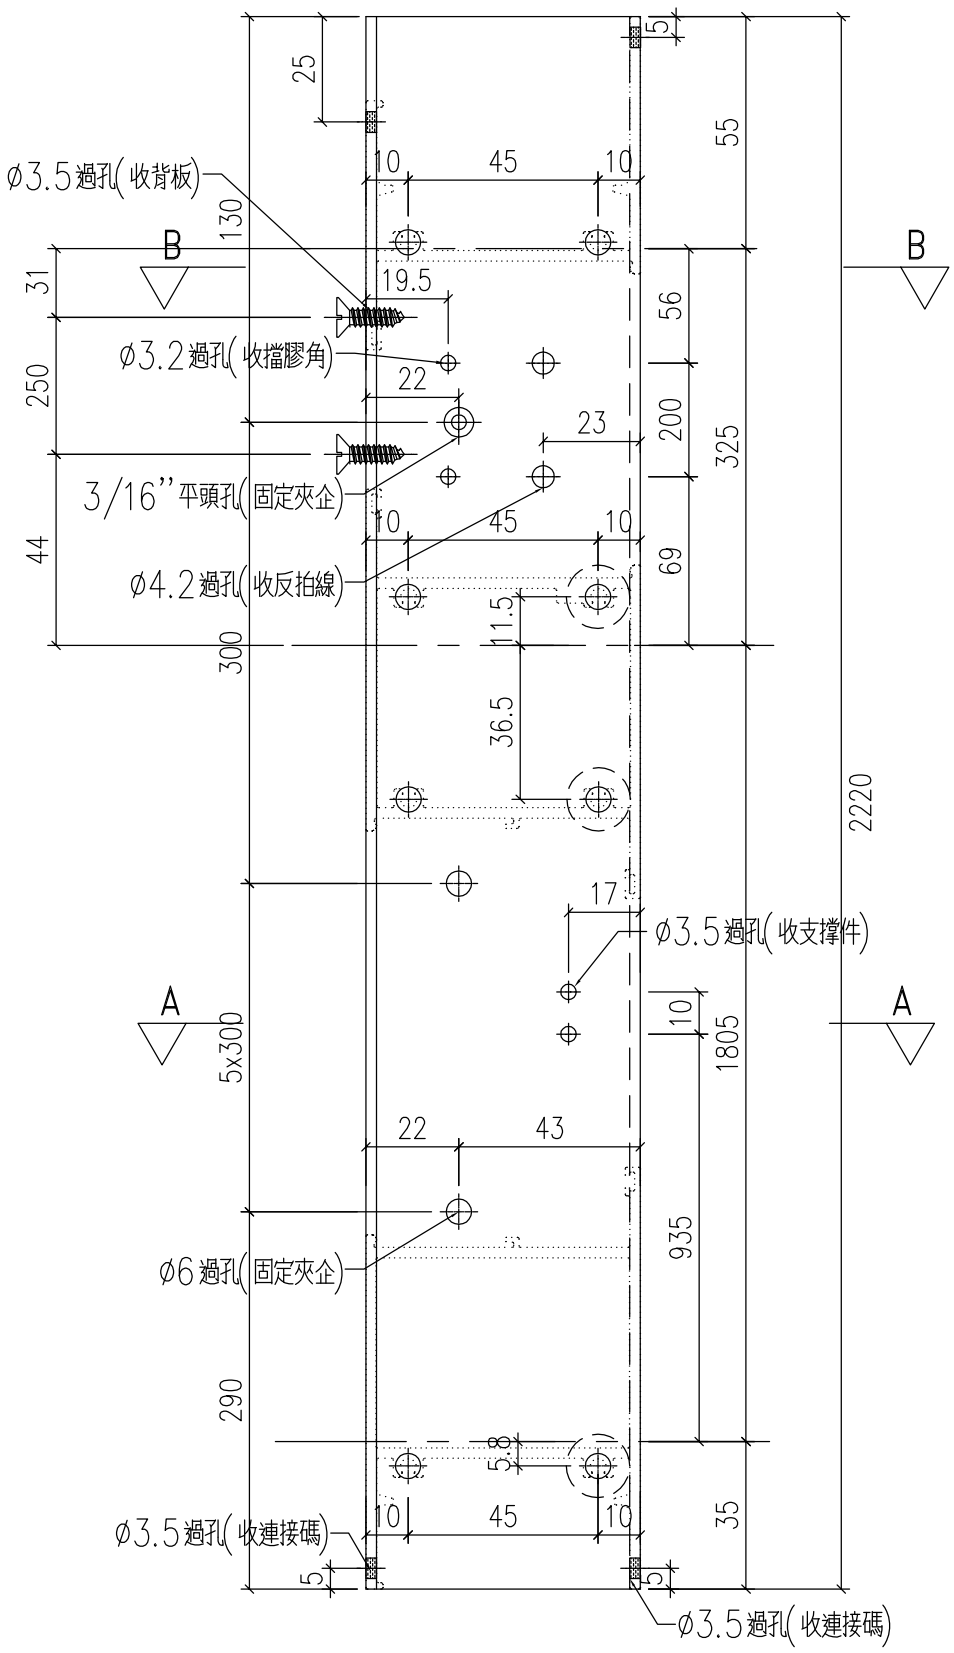

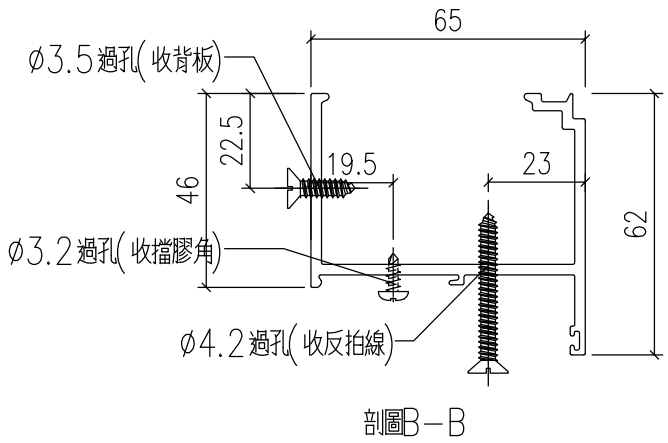

剖圖B－B

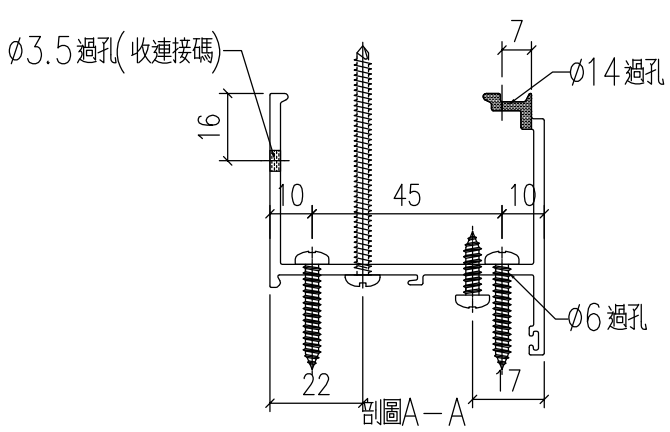

剖圖A－A


工程號	J-857	地盤	啟德站		附件	
名　稱	梗夾企			採　用		
材　料	X86027			地盤		
顏　色	深灰色			工廠		


EG-DWG1


美特鋁質 有限公司 MIDI Aluminium Fabricator Ltd.					類別		物料號		
					制圖	HHQ	2021.12.17	圖號	J857-GJQ-4aL
修改	A	-			復核	WLQ	2021.12.17	數量	
日期	12.27	-			批准			位置	

加工數量	4

原EI/4162/21

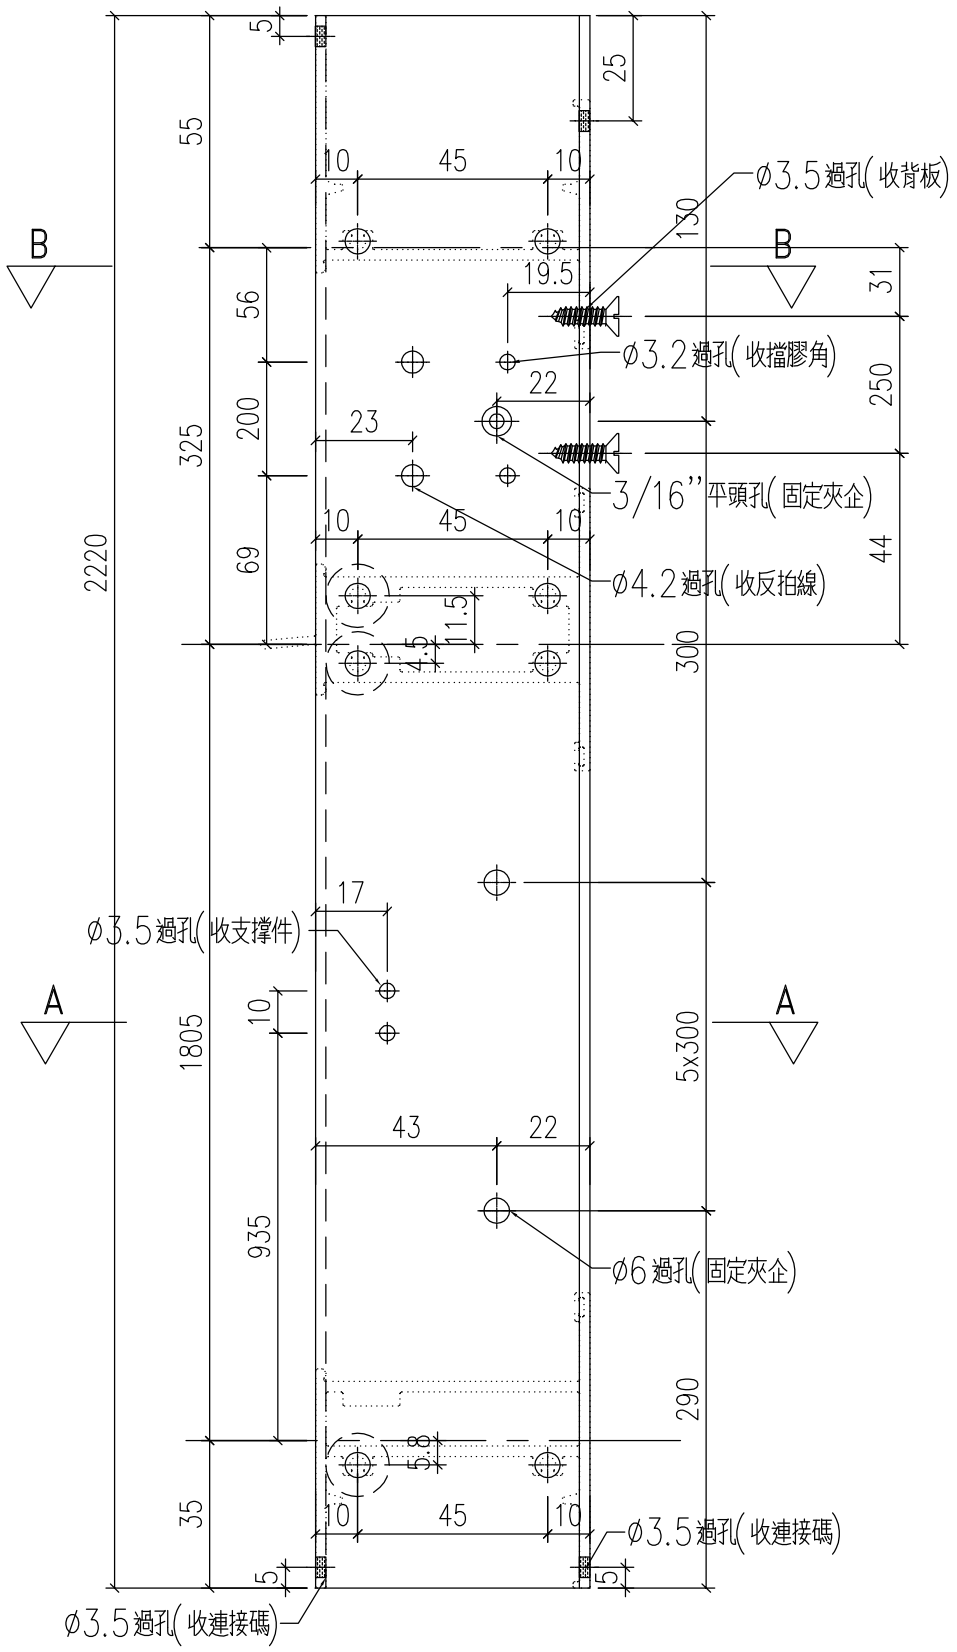

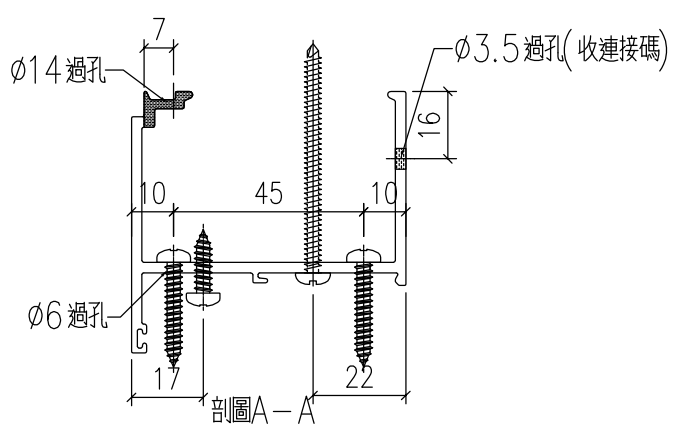

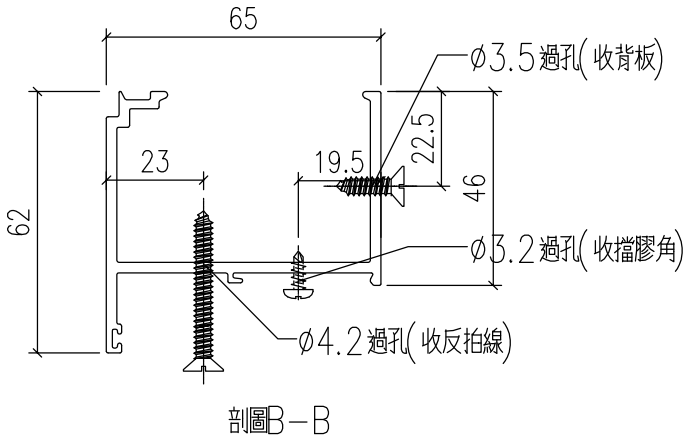


工程號	J-857	地盤	啟德站		附件	
名　稱	梗夾企			採　用		
材　料	X86027			地盤		
顏　色	深灰色			工廠		


EG-DWG1

美特鋁質 有限公司 MIDI Aluminium Fabricator Ltd.					類別		物料號		
					制圖	HHQ	2021.12.17	圖號	J857-GJQ-4aR
修改	A	-			復核	WLQ	2021.12.17	數量	
日期	12.27	-			批准			位置	


原EI/4162/21

加工數量	4

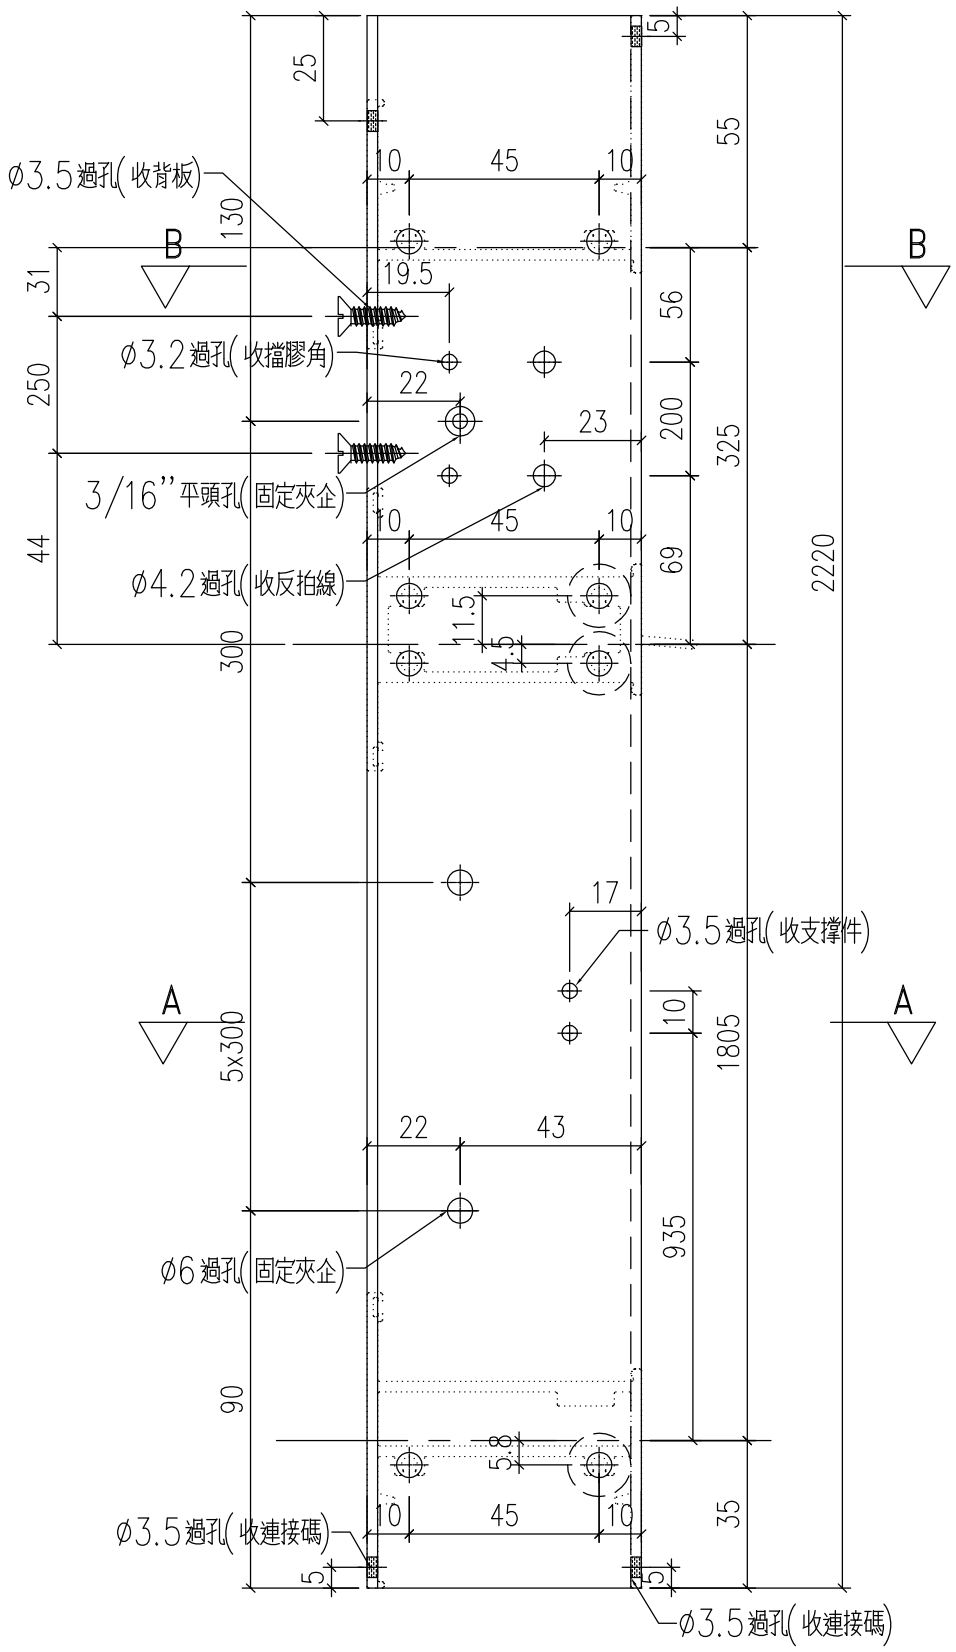

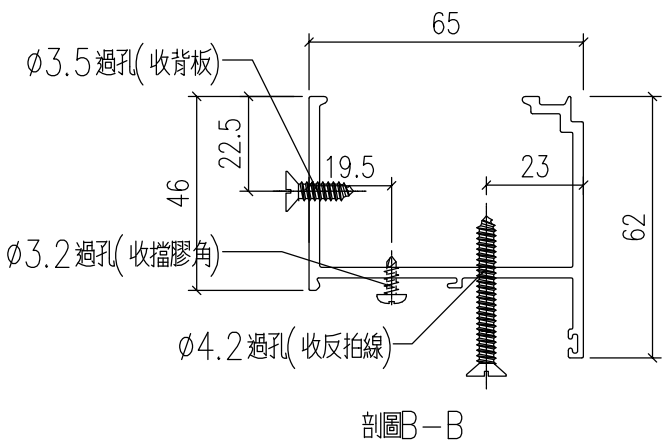

剖圖B－B

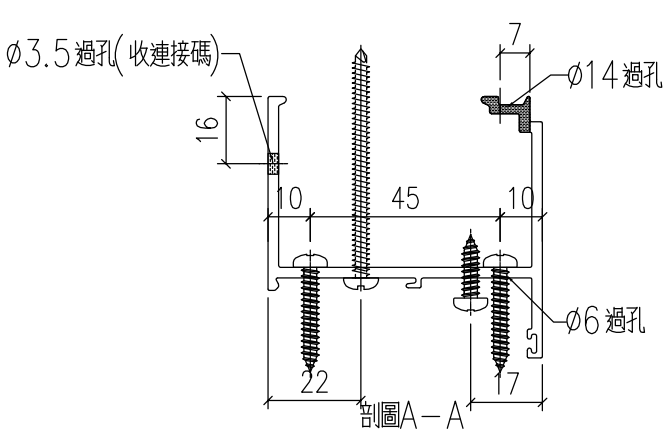

剖圖A－A


工程號	J-857	地盤	啟德站		附件	
名　稱	梗夾企			採　用		
材　料	X86027			地盤		
顏　色	深灰色			工廠		

EG-DWG1

美特鋁質 有限公司 MIDI Aluminium Fabricator Ltd.					類別		物料號			
					制圖	HHQ	2021.12.17	圖號	J857-SJQ-1R	
修改	A	-			復核	WLQ	2021.12.17	數量		
日期	12.27	-			批准			位置		

加工數量 26

原EI/4162/21

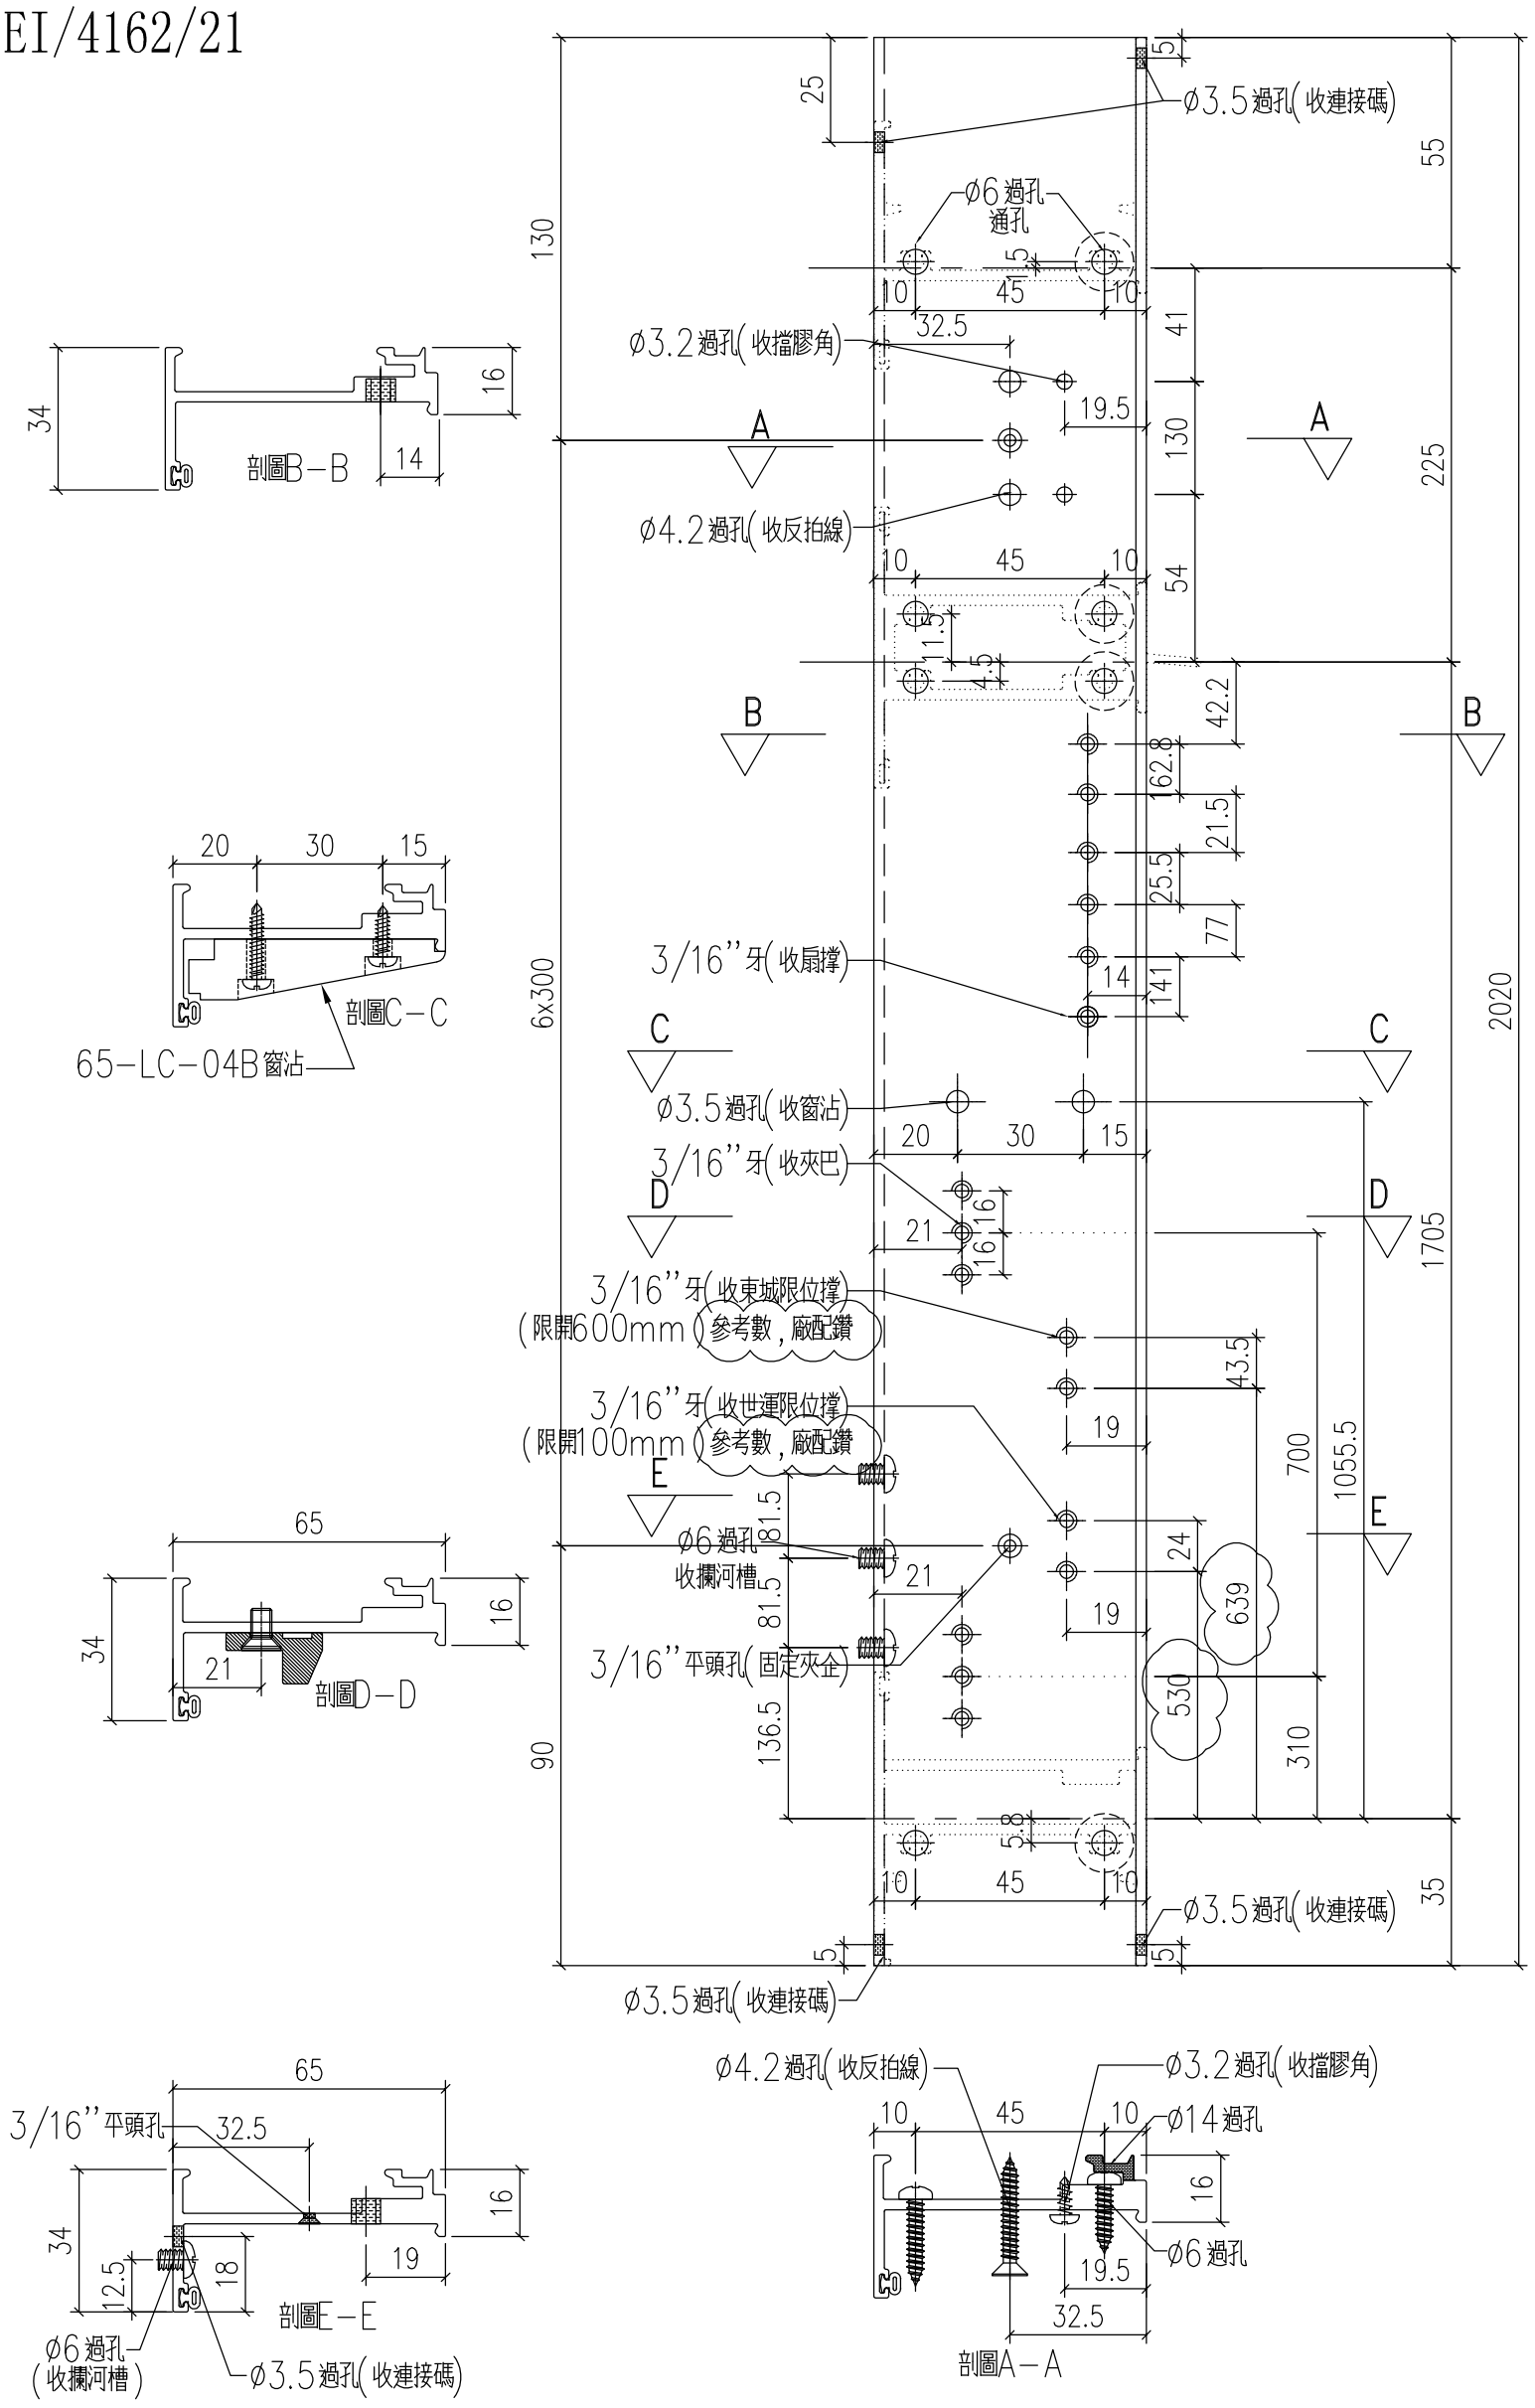

工程號	J-857	地盤	啟德站		附件	
名　稱	生夾企			採　用		
材　料	X86029			地盤		
顏　色	深灰色			工廠		


EG-DWG1

美特鋁質 有限公司 MIDI Aluminium Fabricator Ltd.				
修改	A	-		
日期	12.27	-		

類別		物料號		
制圖	HHQ	2021.12.17	圖號	J857-SJQ-2R
復核	WLQ	2021.12.17	數量	
批准			位置	

加工數量	1

原EI/4162/21

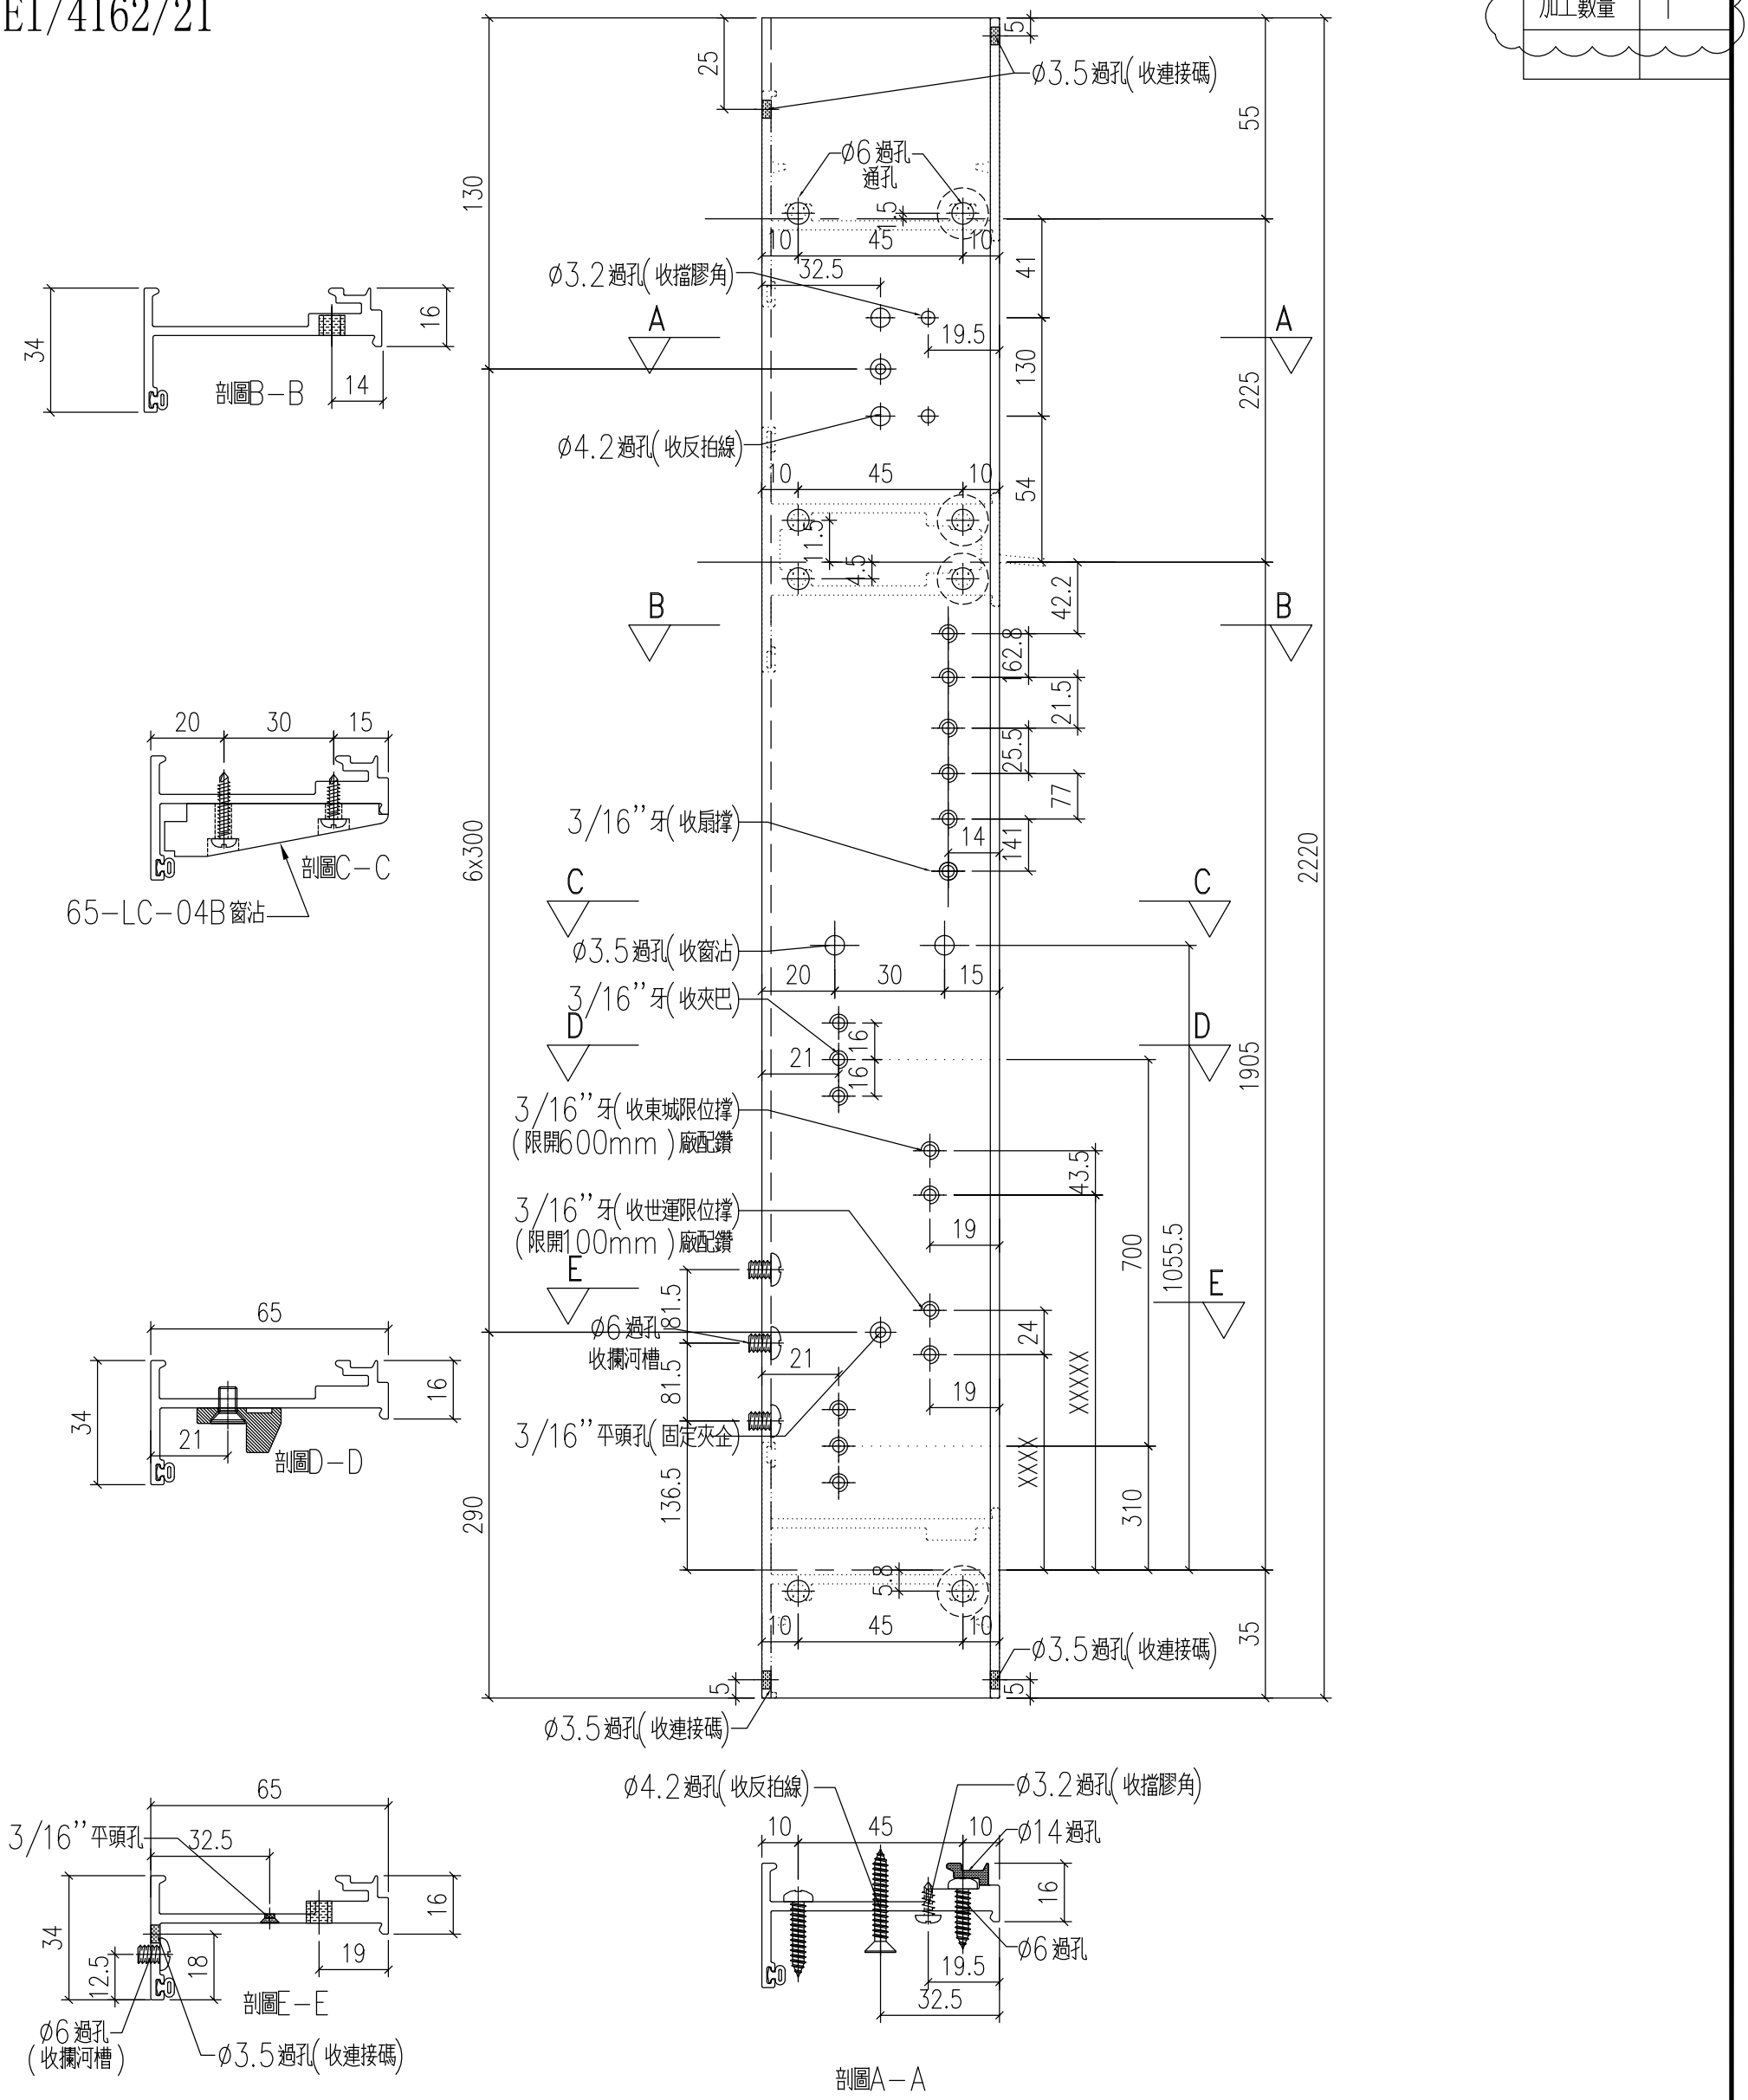


工程號	J-857	地盤	啟德站		附件	
名　稱	生夾企			採　用		
材　料	X86029			地盤		
顏　色	深灰色			工廠		


EG-DWG1


美特鋁質 有限公司 MIDI Aluminium Fabricator Ltd.					類別		物料號		
					制圖	HHQ	2021.12.17	圖號	J857-SJQ-3L
修改	A	-			復核	WLQ	2021.12.17	數量	
日期	12.27	-			批准			位置	

加工數量	48


原EI/4162/21

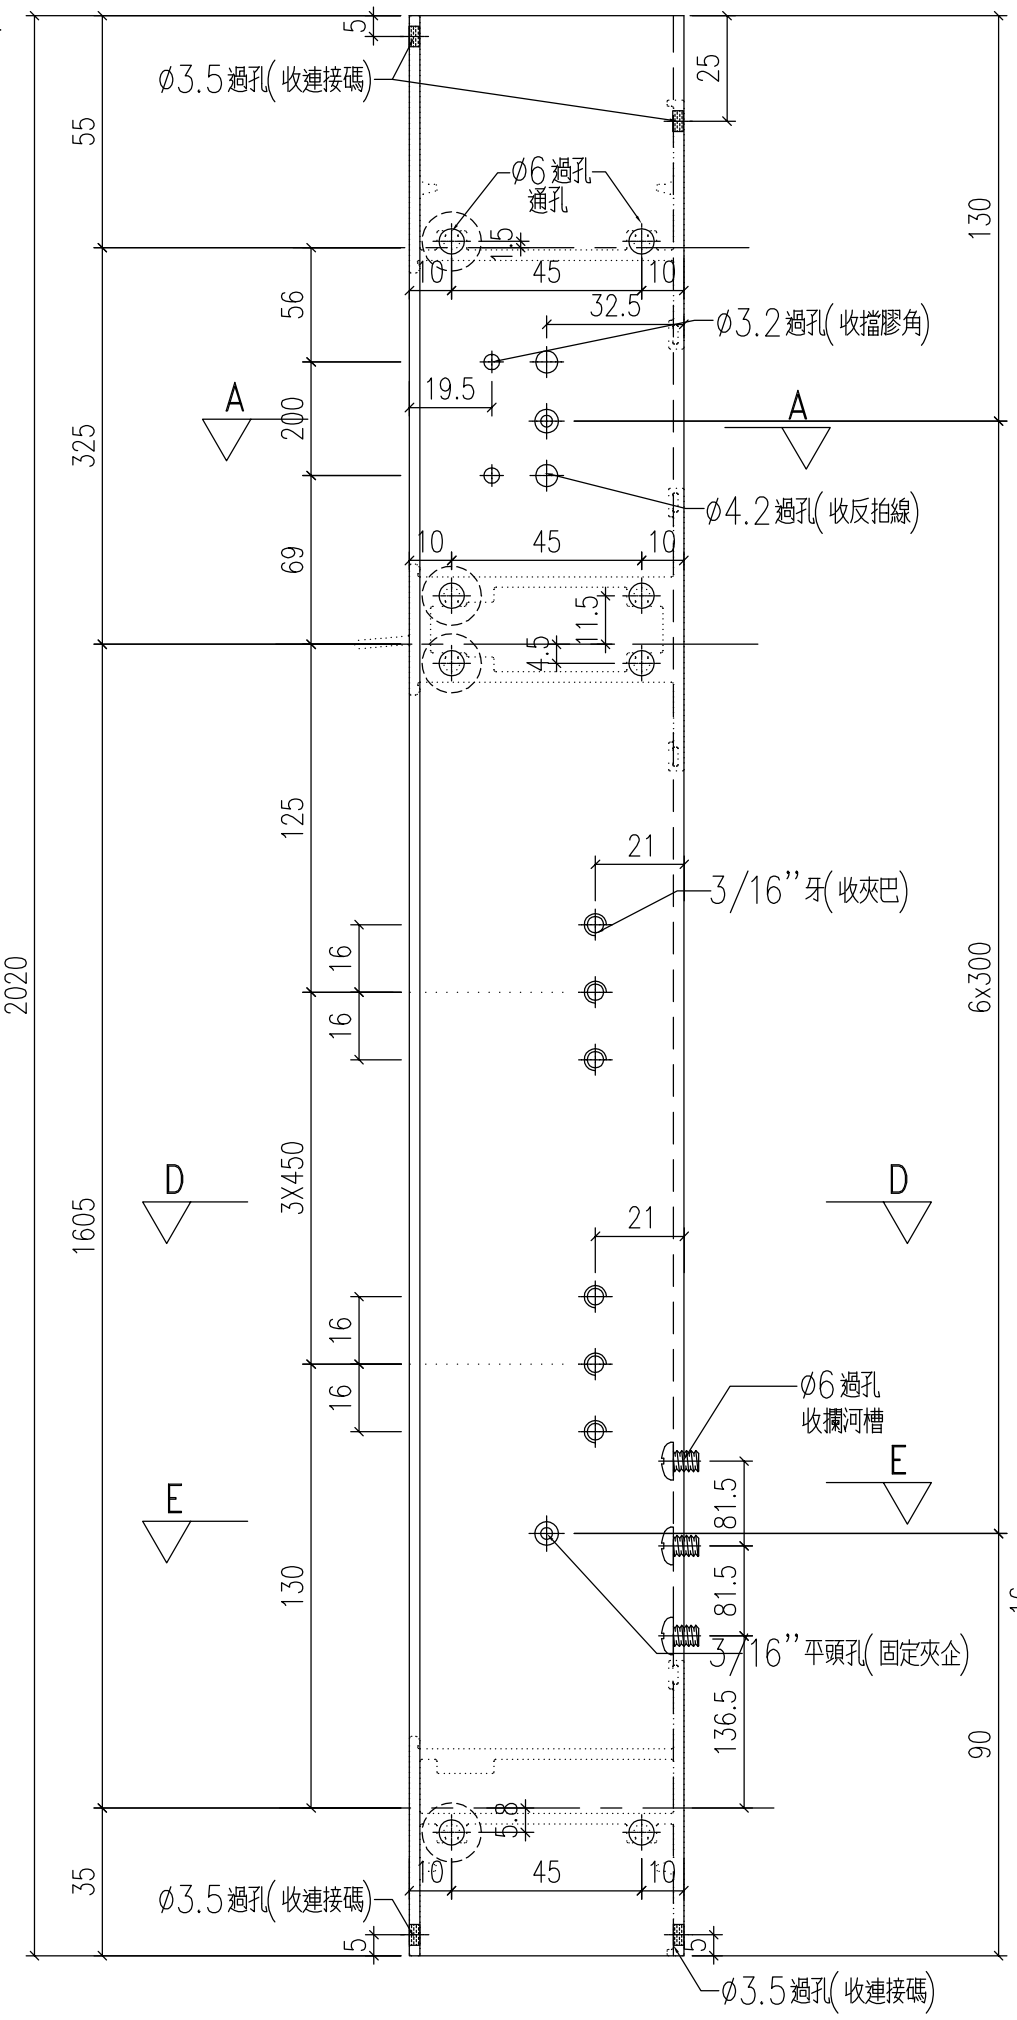

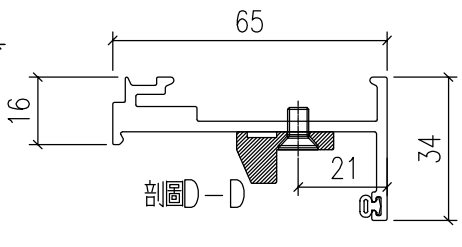

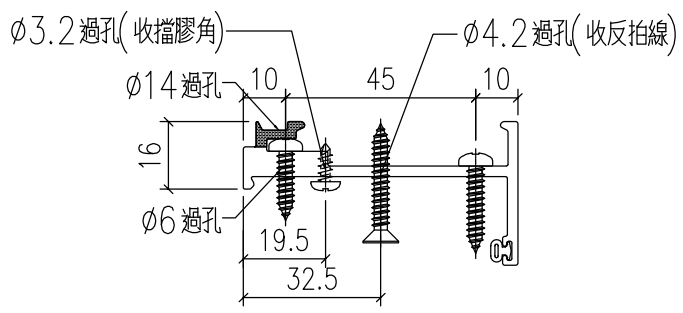

剖圖A-A

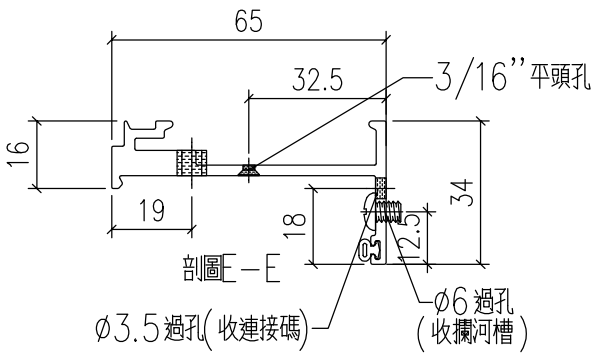

工程號	J-857	地盤	啟德站		附件	
名　稱	生夾企			採　用		
材　料	X86029			地盤		
顏　色	深灰色			工廠		

EG-DWG1


美特鋁質 有限公司
MIDI Aluminium Fabricator Ltd.

修改	A	-		
日期	12.27	-		

類別		物料號		
制圖	HHQ	2021.12.17	圖號	J857-SJQ-3R
復核	WLQ	2021.12.17	數量	
批准			位置	

加工數量	52

原EI/4162/21

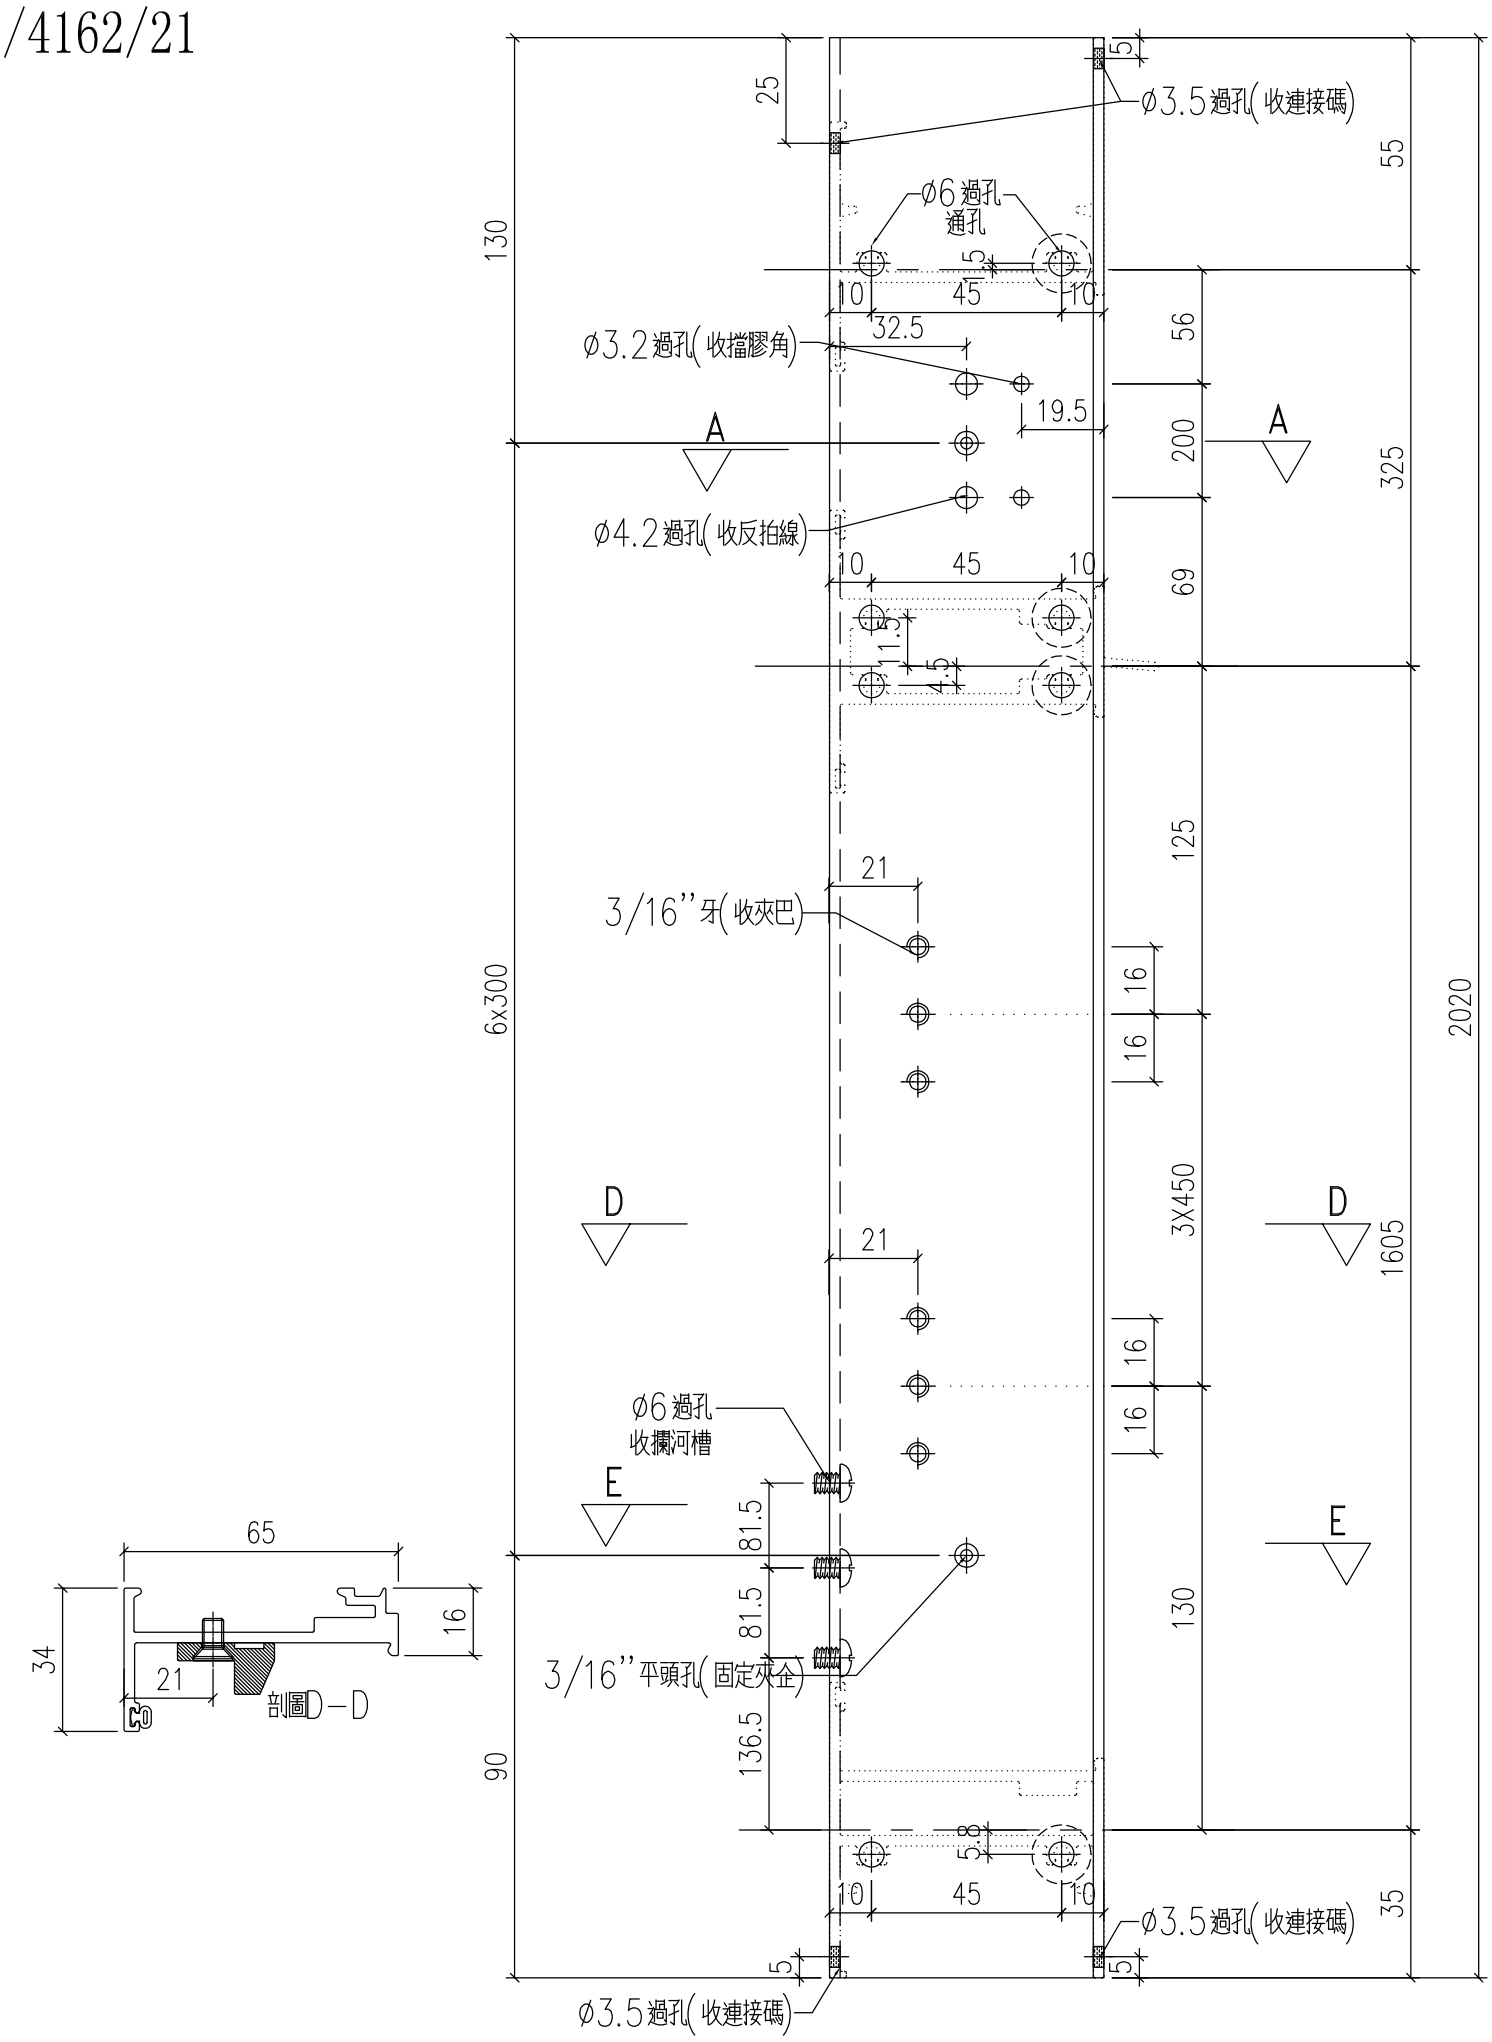


工程號	J-857	地盤	啟德站		附件	
名　稱	生夾企			採　用		
材　料	X86029			地盤		
顏　色	深灰色			工廠		


EG-DWG1


美特鋁質 有限公司 MIDI Aluminium Fabricator Ltd.					類別		物料號			
					制圖	HHQ	2021.12.17	圖號	J857-SJQ-4L	
修改	A	-			復核	WLQ	2021.12.17	數量		
日期	12.27	-			批准			位置		


加工數量	3

原EI/4162/21

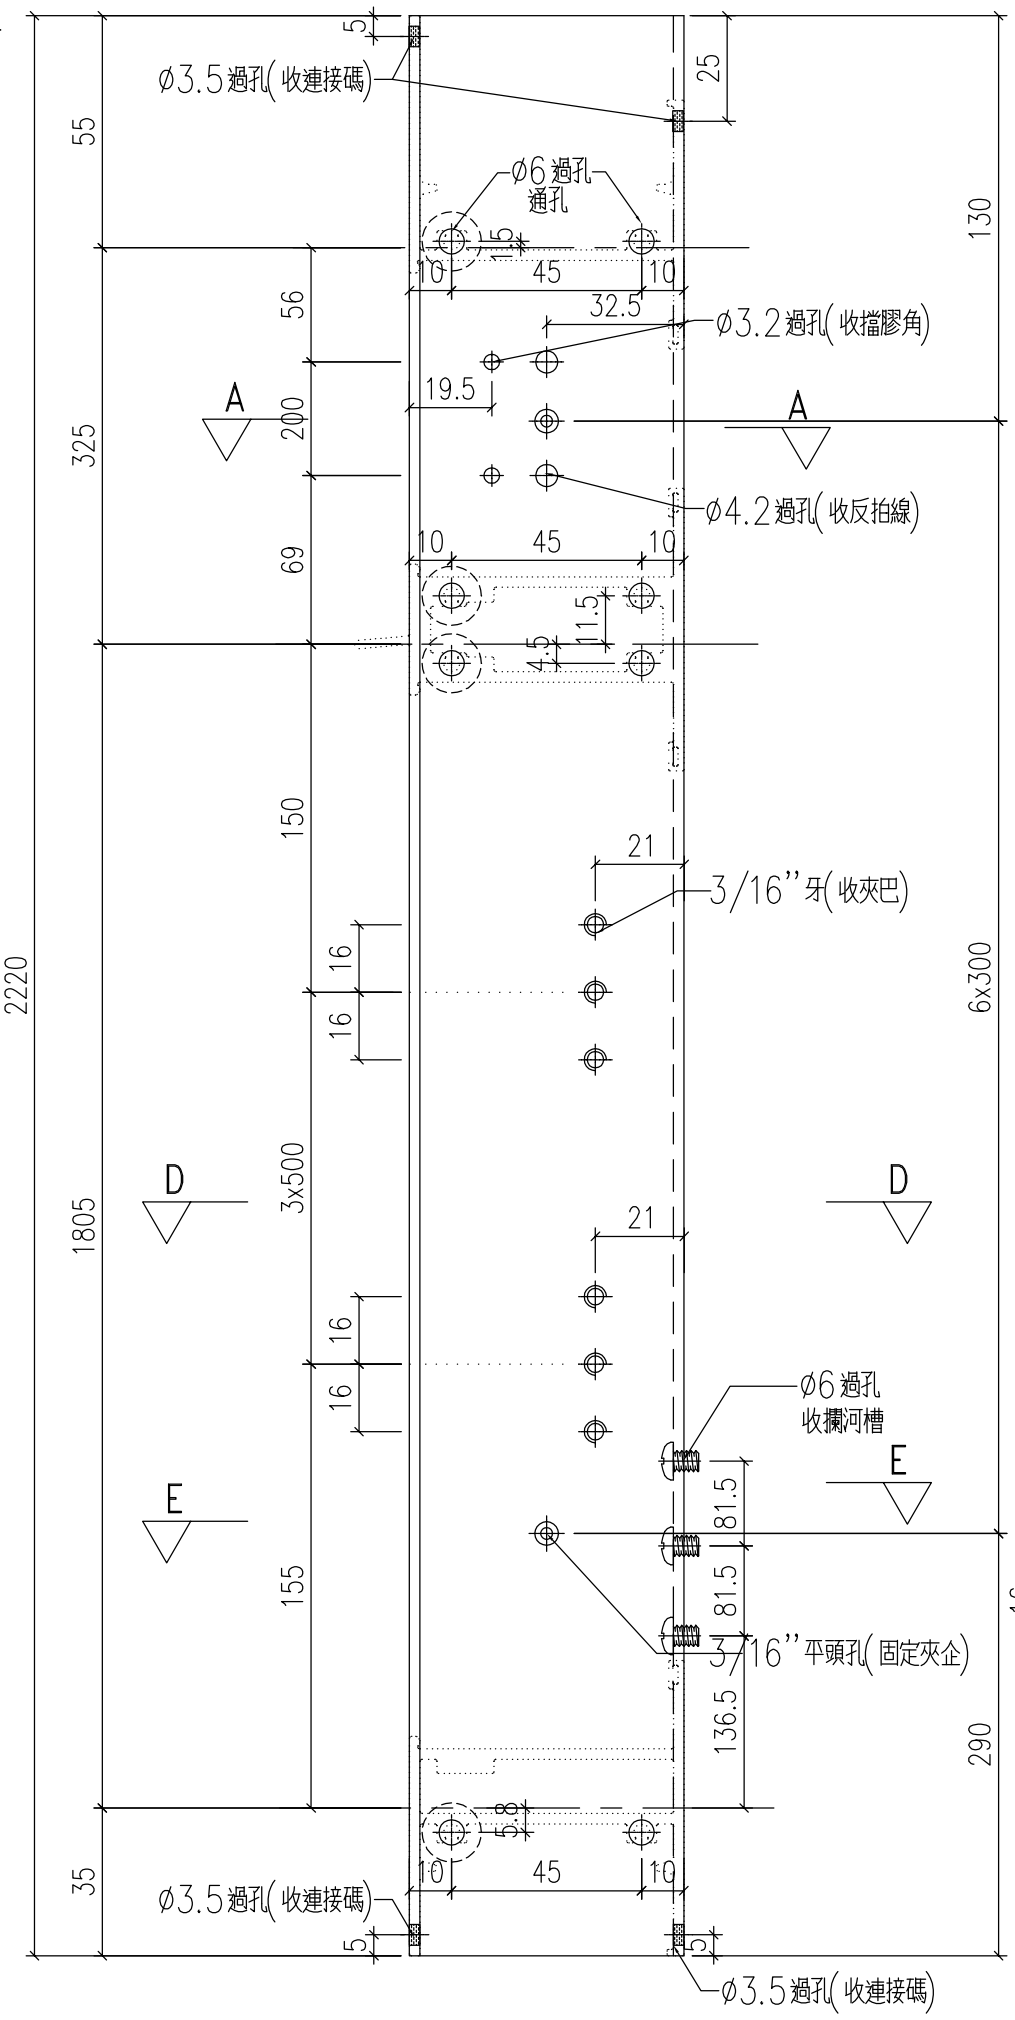

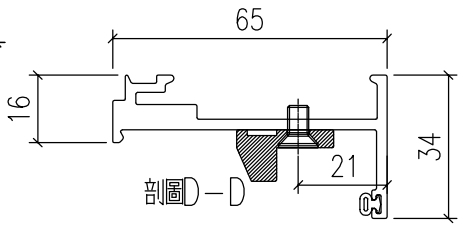

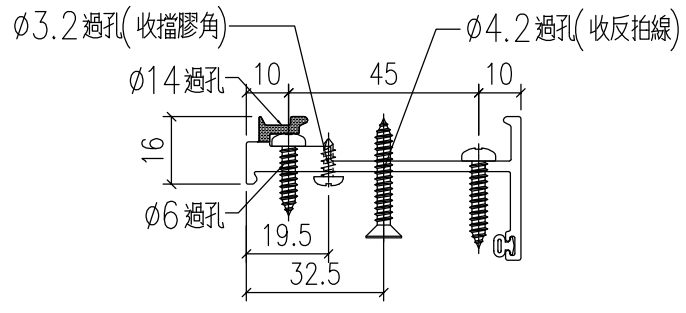

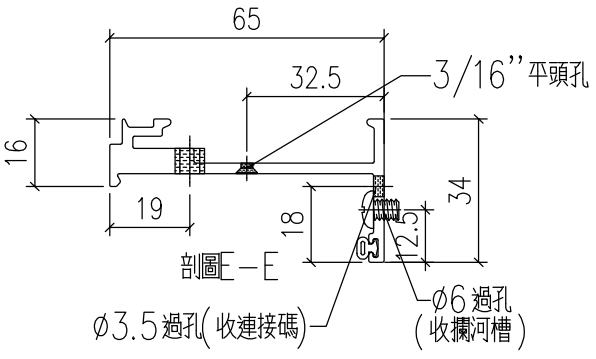

工程號	J-857	地盤	啟德站		附件	
名稱	生夾企			採用		
材料	X86029			地盤		
顏色	深灰色			工廠		


EG-DWG1

美特鋁質 有限公司 MIDI Aluminium Fabricator Ltd.				
修改	A	-		
日期	12.27	-		

類別		物料號		
制圖	HHQ	2021.12.17	圖號	J857-SJQ-4R
復核	WLQ	2021.12.17	數量	
批准			位置	

加工數量	3

原EI/4162/21

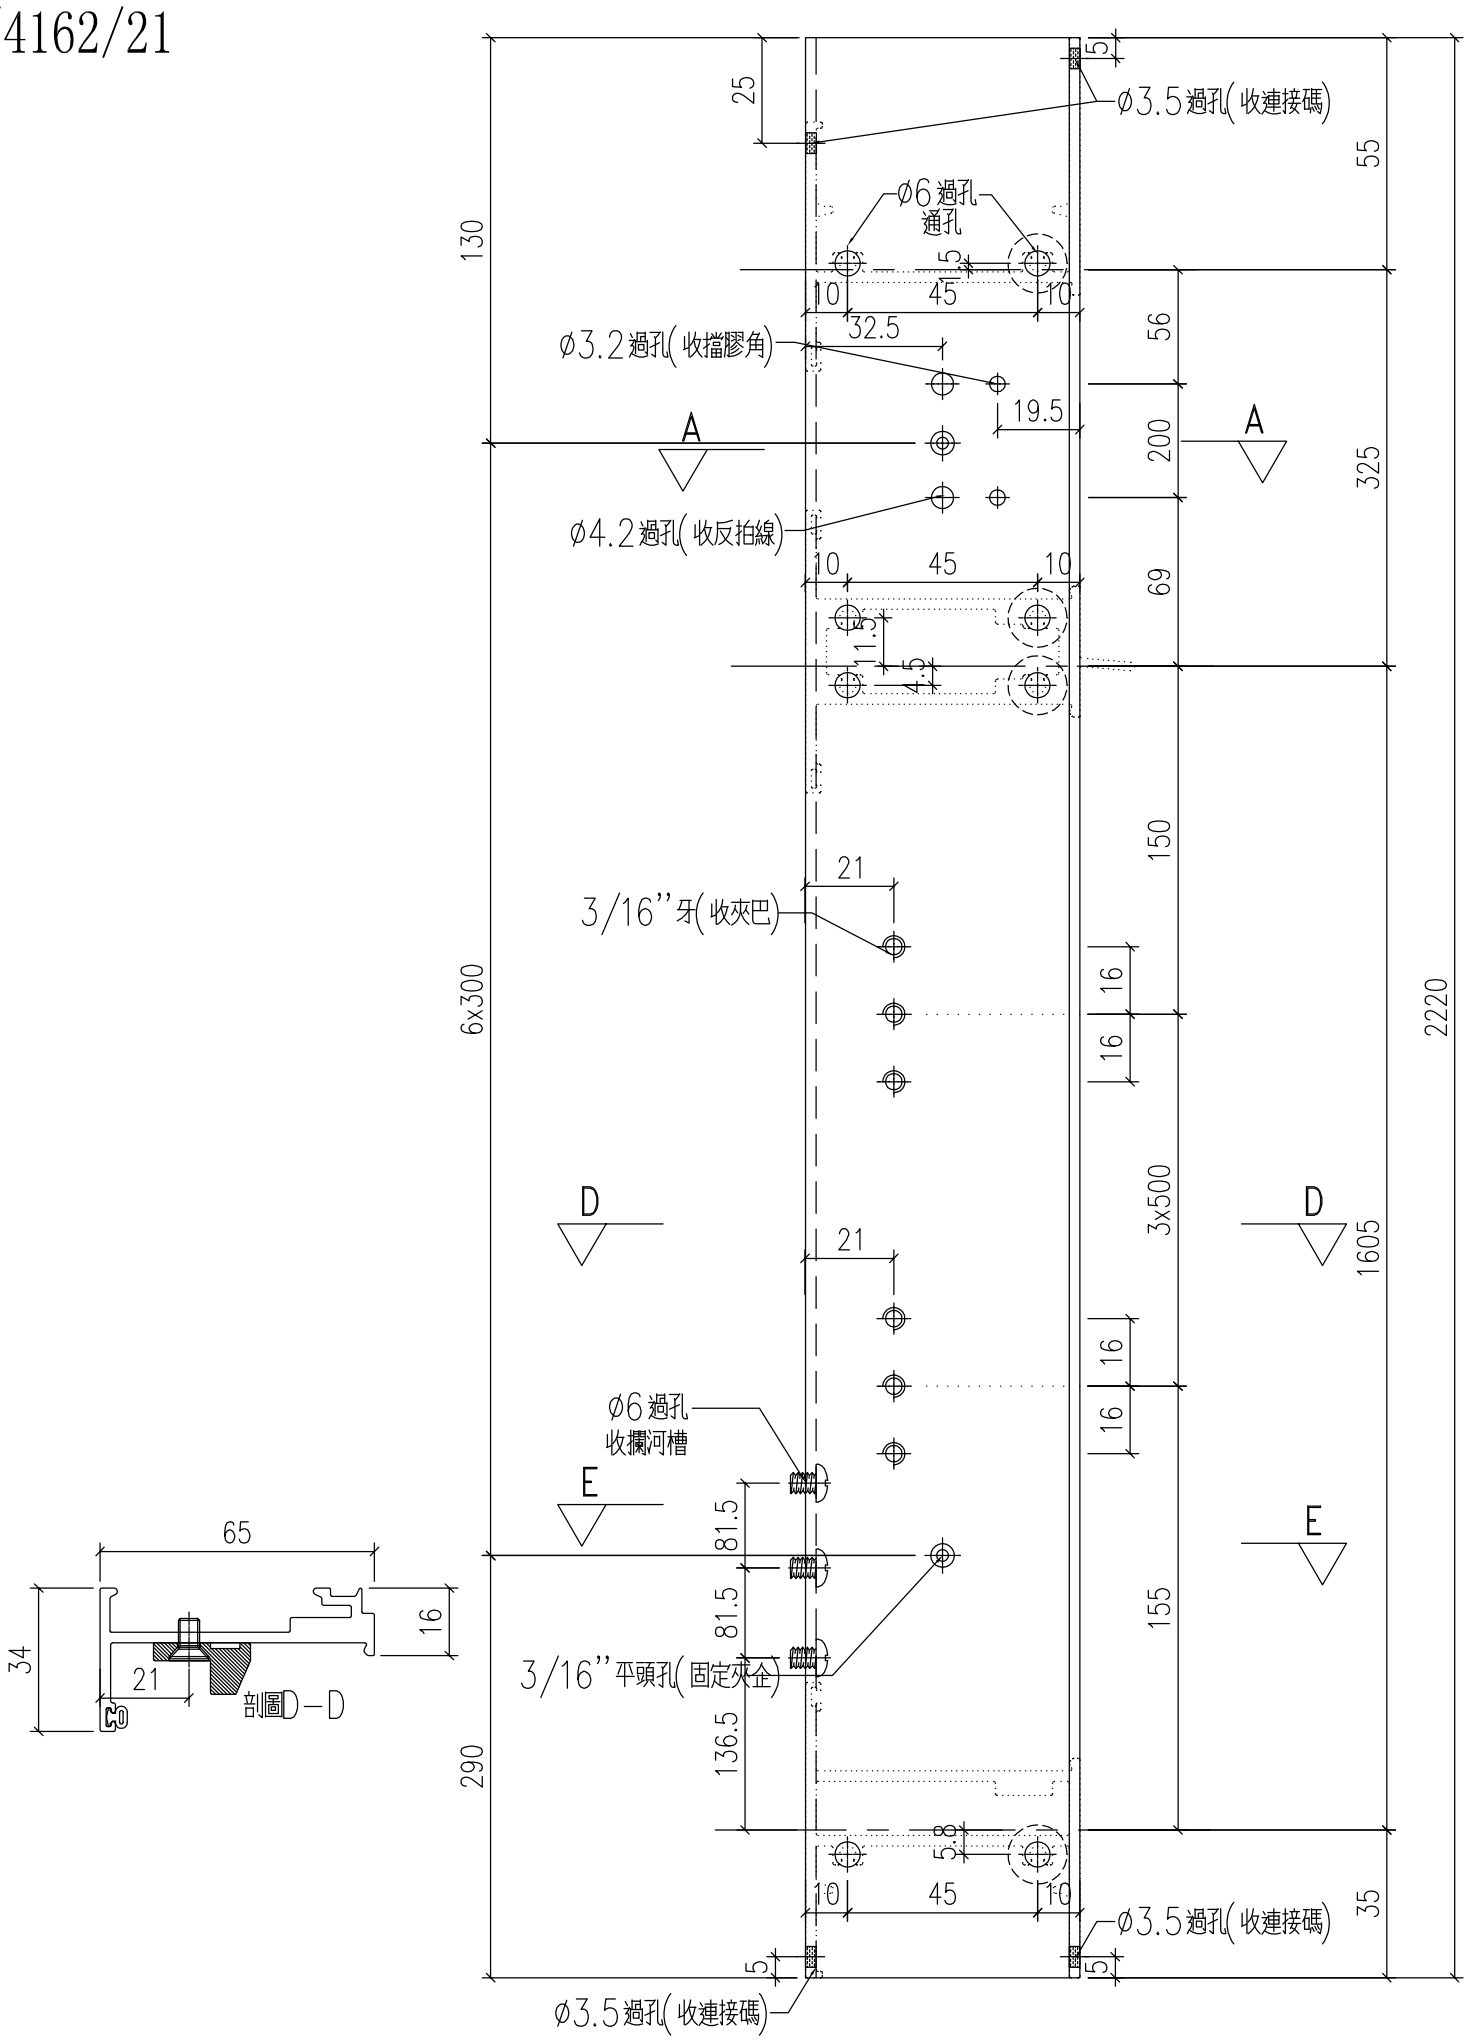


工程號	J-857	地盤	啟德站	附件	
名稱	生夾企	採用			
材料	X86029	地盤			
顏色	深灰色	工廠			

EG-DWG1

美特鋁質 有限公司 MIDI Aluminium Fabricator Ltd.					類別		物料號		
					制圖	HHQ	2021.12.17	圖號	J857-GBQ-2L
修改	A	-			復核	WLQ	2021.12.17	數量	
日期	12.27	-			批准			位置	

加工數量	2

原EI/4162/21

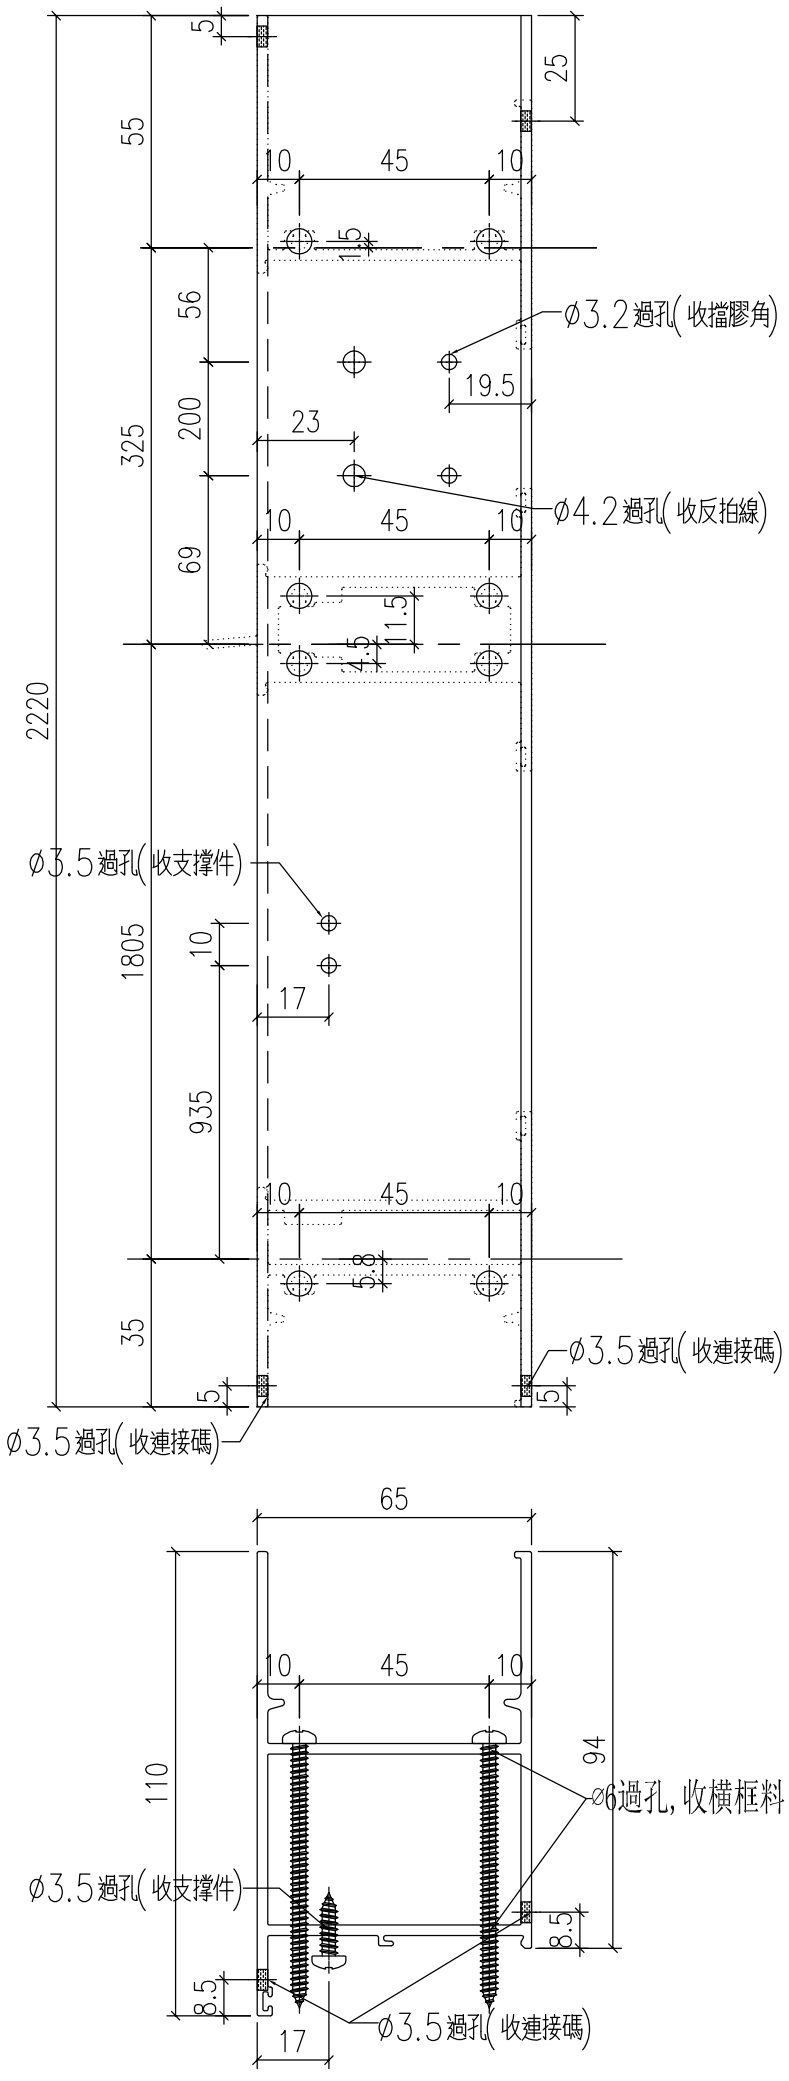


工程號	J-857	地盤	啟德站		附件	
名　稱	梗邊企			採　用		
材　料	X86023			地盤		
顏　色	深灰色			工廠		

EG-DWG1


美特鋁質 有限公司 MIDI Aluminium Fabricator Ltd.					類別		物料號		
					制圖	HHQ	2021.12.17	圖號	J857-GBQ-3L
修改	A	-			復核	WLQ	2021.12.17	數量	
日期	12.27	-			批准			位置	

加工數量	100


原EI/4162/21

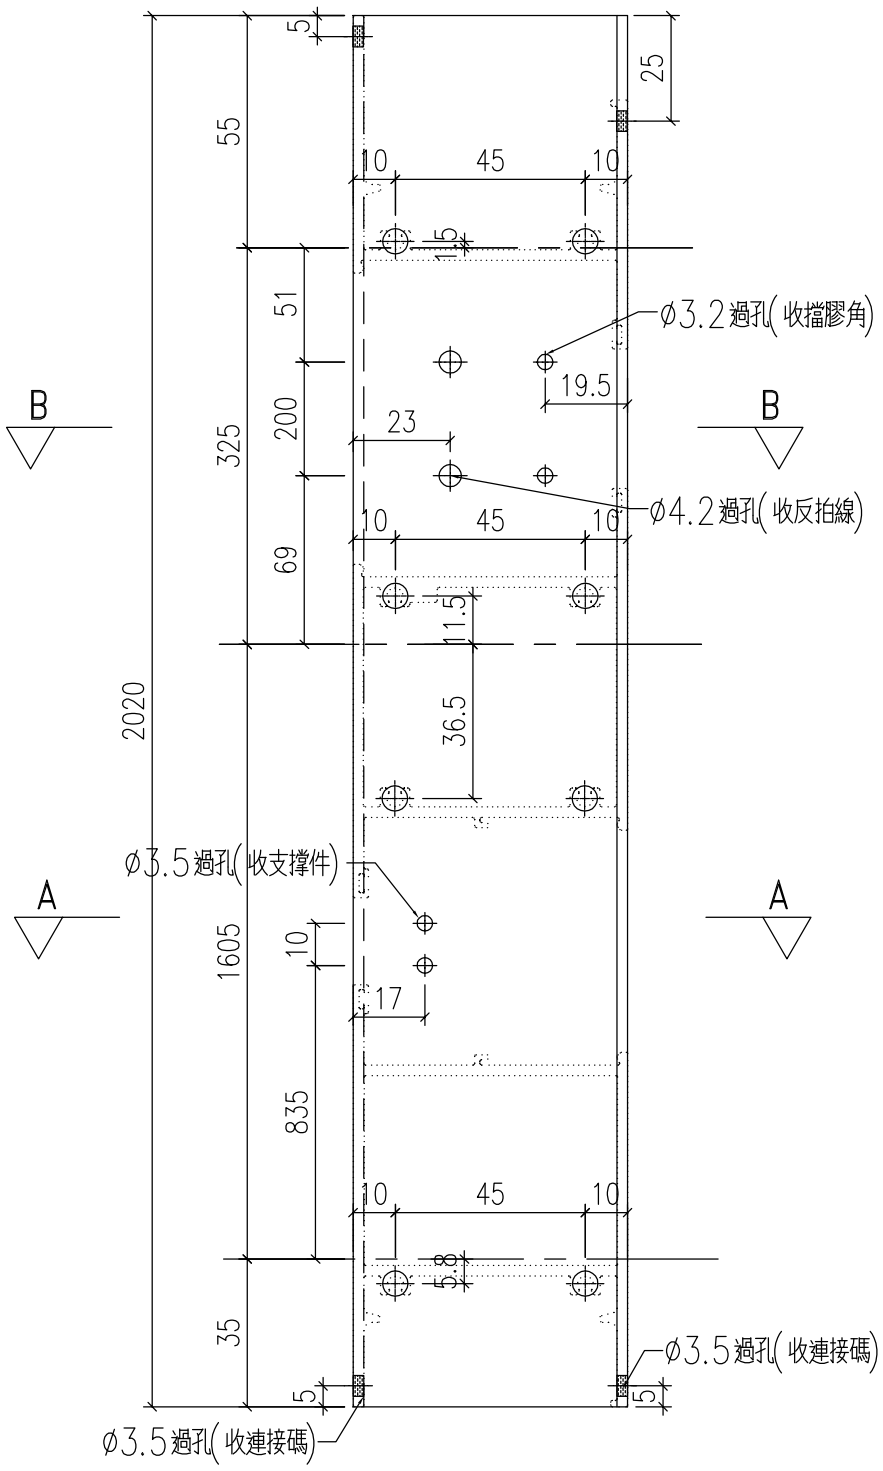

剖圖B－B

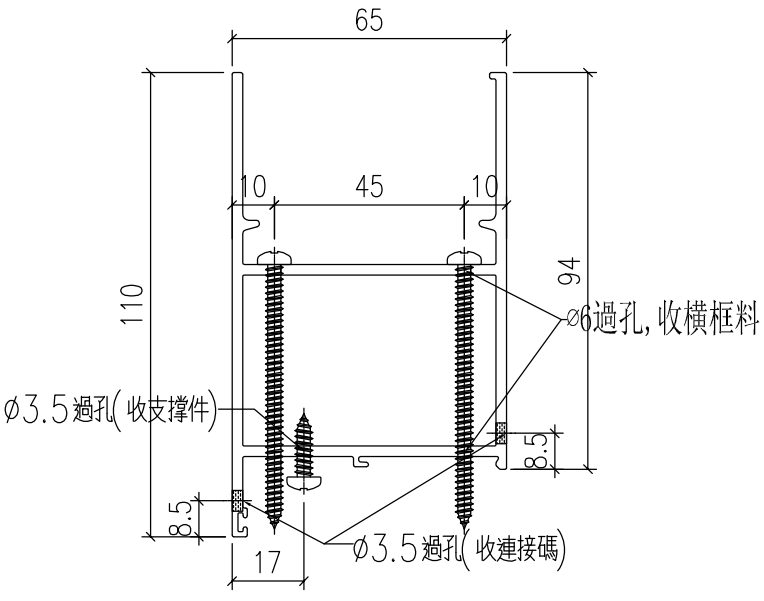

剖圖A－A

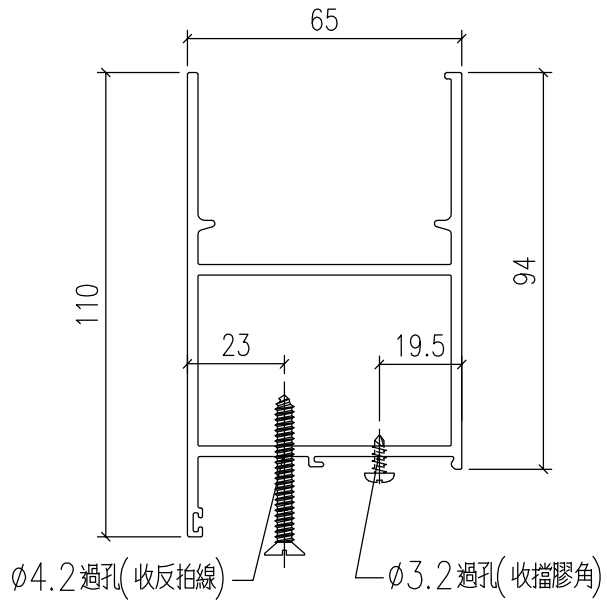

剖圖B－B

工程號	J-857	地盤	啟德站		附件	
名　稱	梗邊企			採　用		
材　料	X86023			地盤		
顏　色	深灰色			工廠		


EG-DWG1


美特鋁質 有限公司 MIDI Aluminium Fabricator Ltd.				
修改	A	-		
日期	12.27	-		

類別		物料號		
制圖	HHQ	2021.12.17	圖號	J857-GBQ-3R
復核	WLQ	2021.12.17	數量	
批准			位置	


加工數量	100

原EI/4162/21

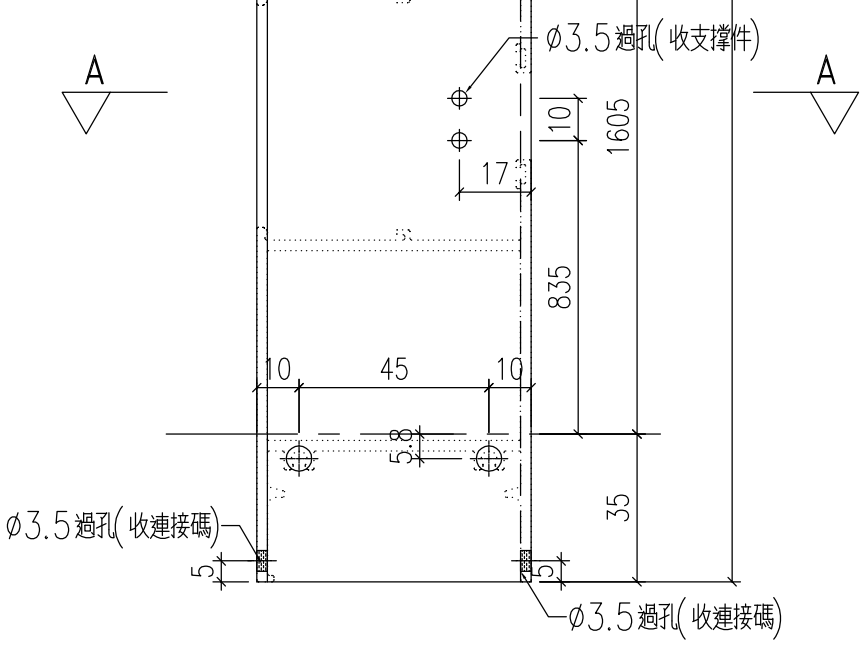

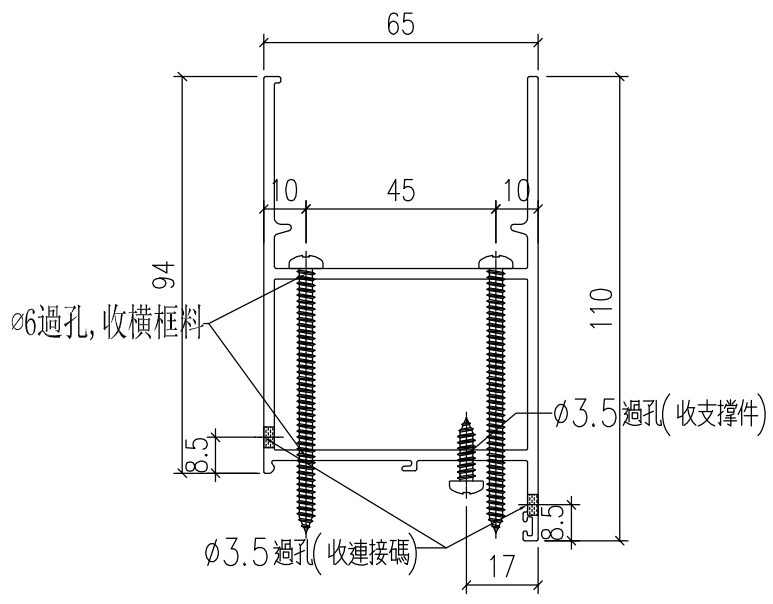

剖圖A－A

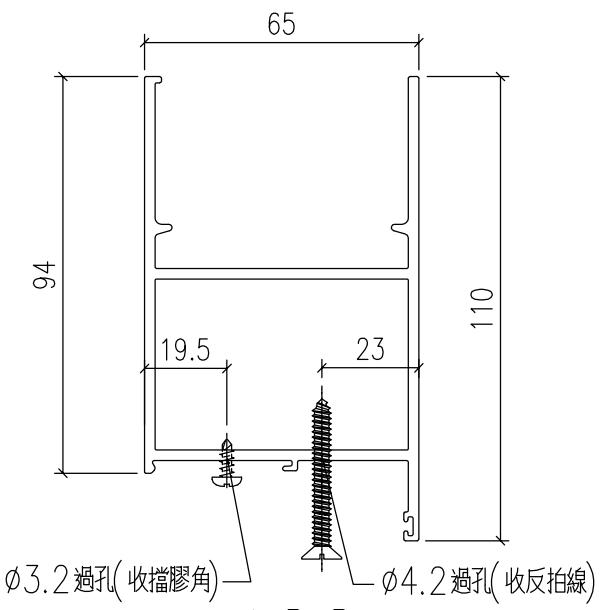

剖圖B－B


工程號	J-857	地盤	啟德站	附件	
名　稱	梗邊企		採　用		
材　料	X86023		地盤		
顏　色	深灰色		工廠		


EG-DWG1

美特鋁質 有限公司 MIDI Aluminium Fabricator Ltd.					類別		物料號		
					制圖	HHQ	2021.12.17	圖號	J857-GBQ-4L
修改	A	-			復核	WLQ	2021.12.17	數量	
日期	12.27	-			批准			位置	


加工數量	7

原EI/4162/21

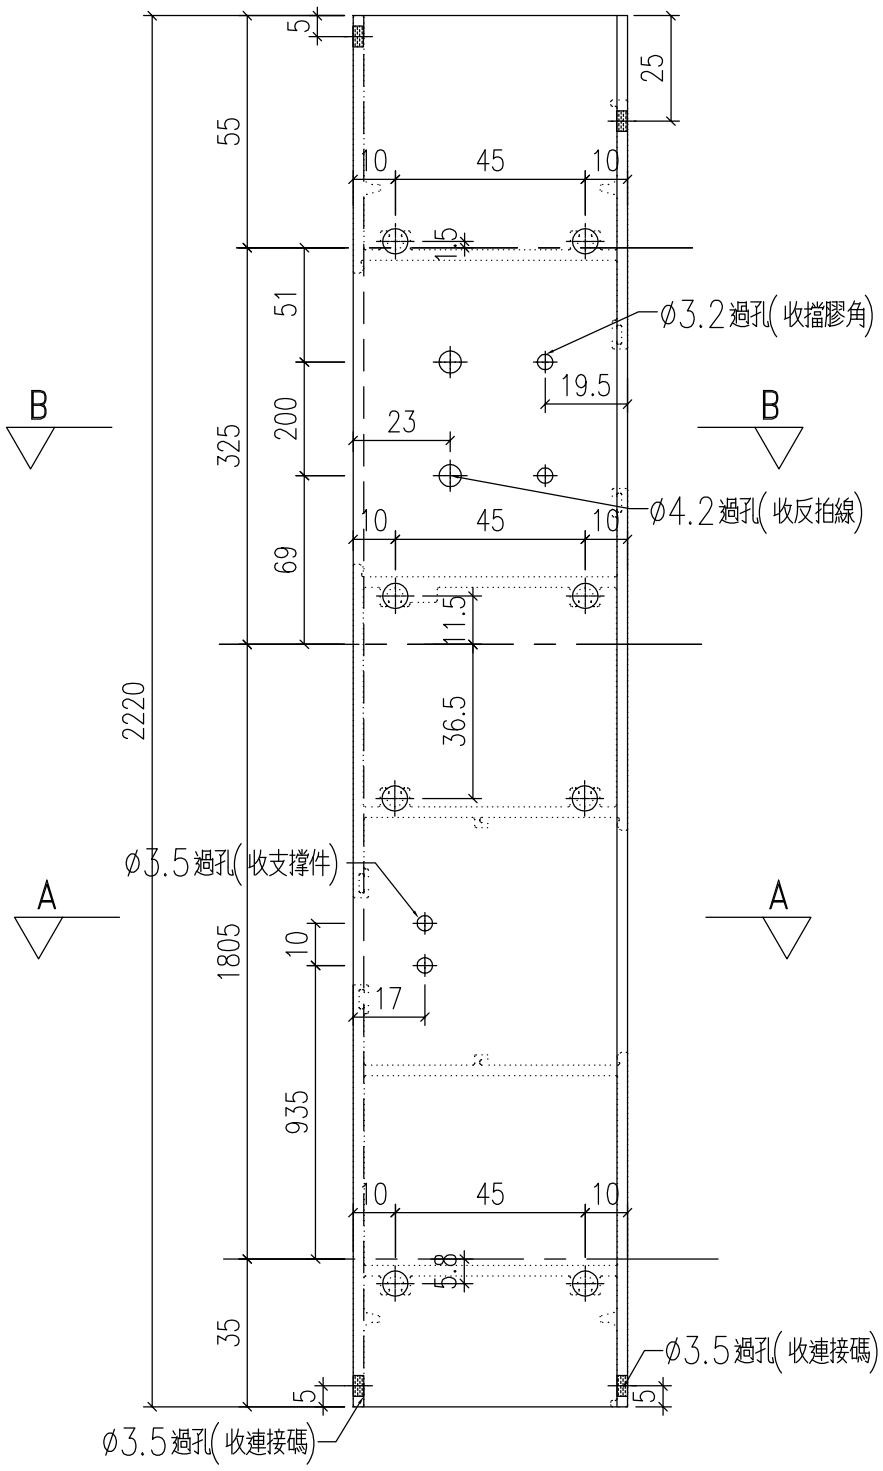

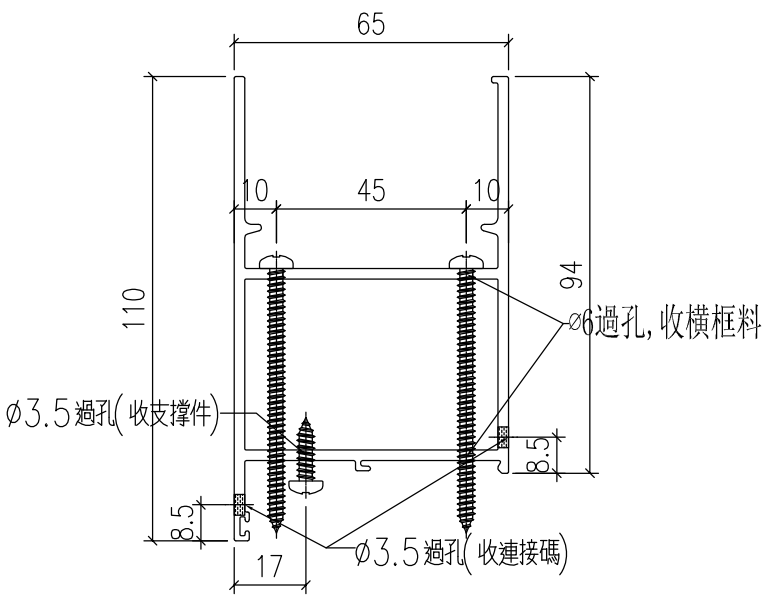

剖圖A－A

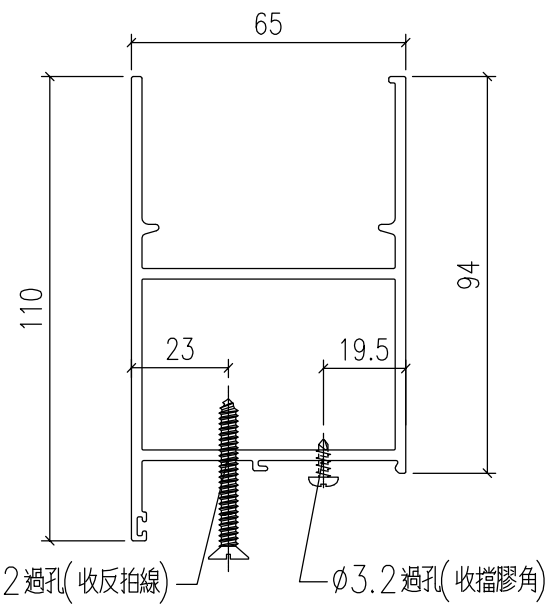

剖圖B－B


工程號	J-857	地盤	啟德站		附件	
名　稱	梗邊企			採　用		
材　料	X86023			地盤		
顏　色	深灰色			工廠		


EG-DWG1

美特鋁質 有限公司 MIDI Aluminium Fabricator Ltd.					類別		物料號		
					制圖	HHQ	2021.12.17	圖號	J857-GBQ-4R
修改	A	-			復核	WLQ	2021.12.17	數量	
日期	12.27	-			批准			位置	


加工數量	7

原EI/4162/21

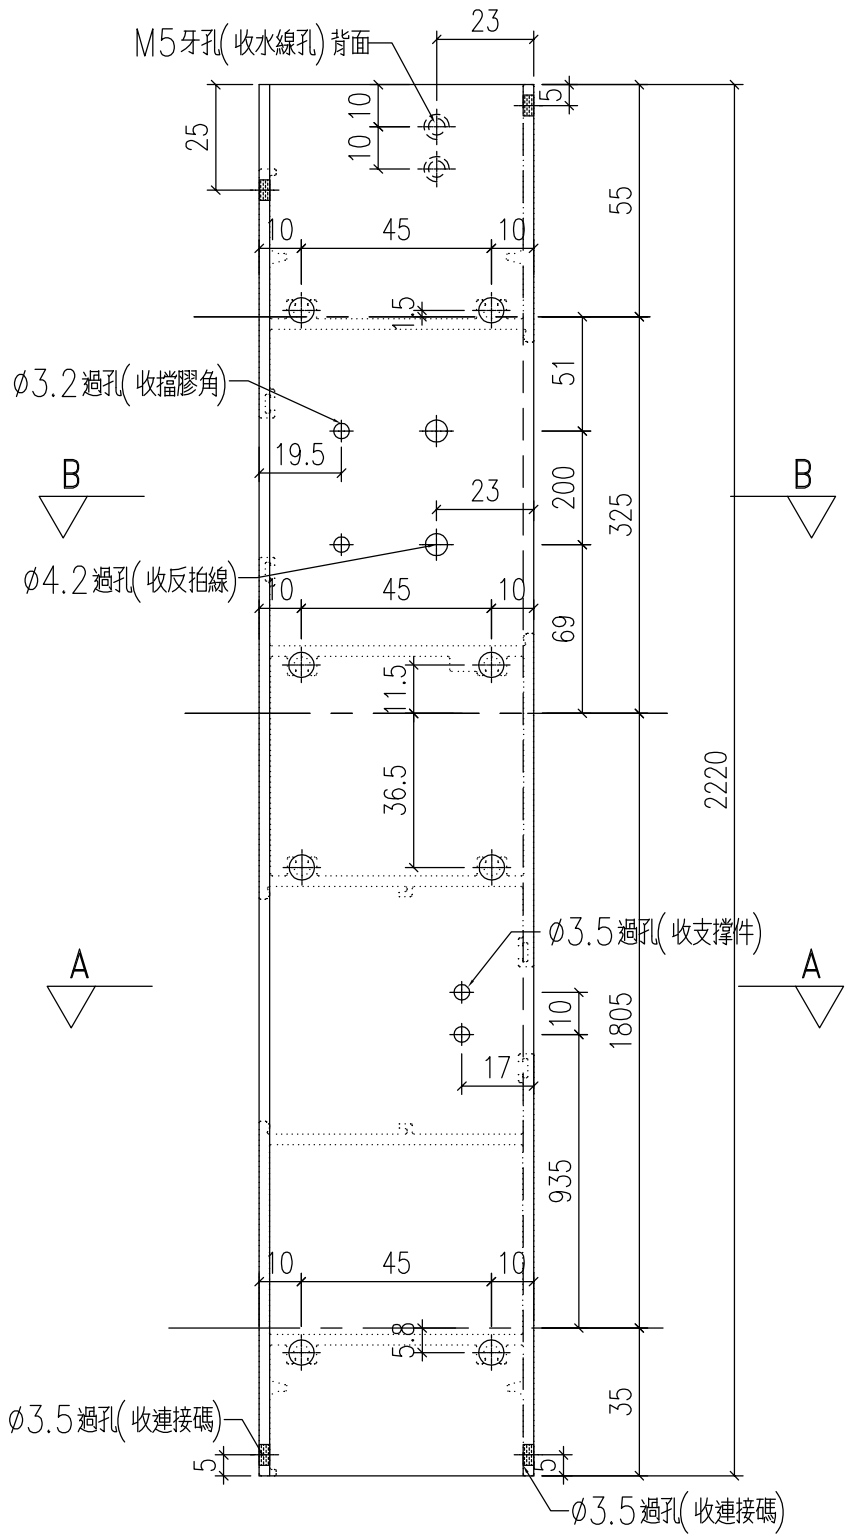

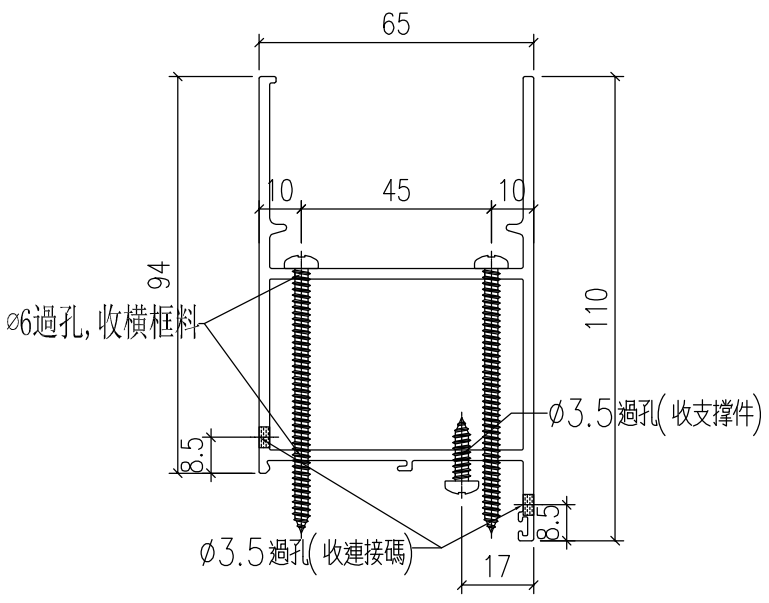

剖圖A－A

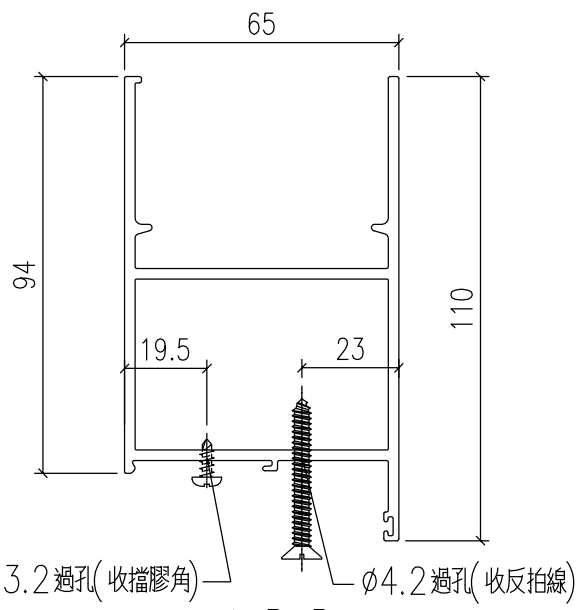

剖圖B－B


工程號	J-857	地盤	啟德站	附件	
名　稱	梗邊企	採　用			
材　料	X86023	地盤			
顏　色	深灰色	工廠			


EG-DWG1

美特鋁質 有限公司 MIDI Aluminium Fabricator Ltd.					類別		物料號		
					制圖	HHQ	2021.12.17	圖號	J857-GBQ-5L
修改	A	-			復核	WLQ	2021.12.17	數量	
日期	12.27	-			批准			位置	

加工數量	26

原EI/4162/21

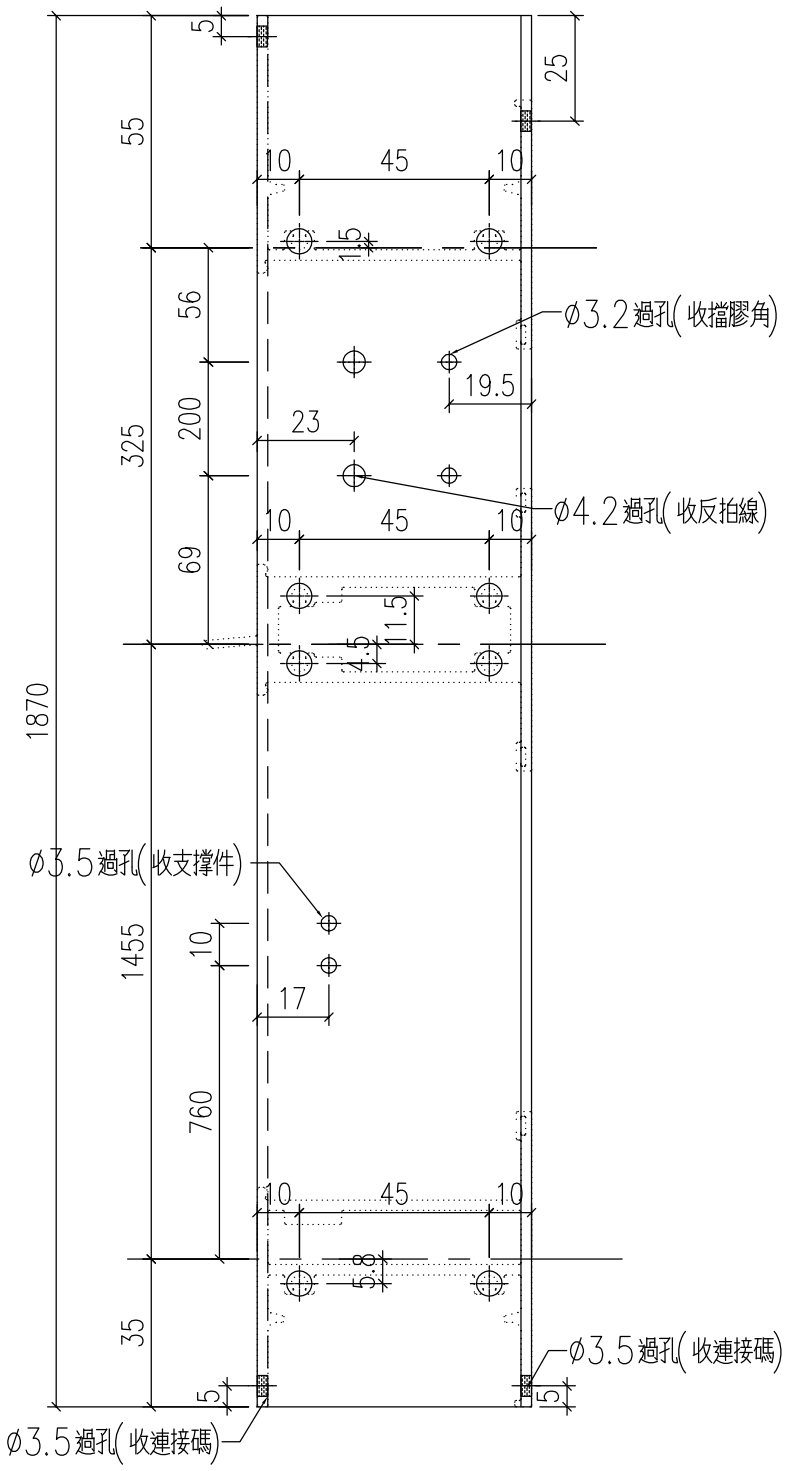

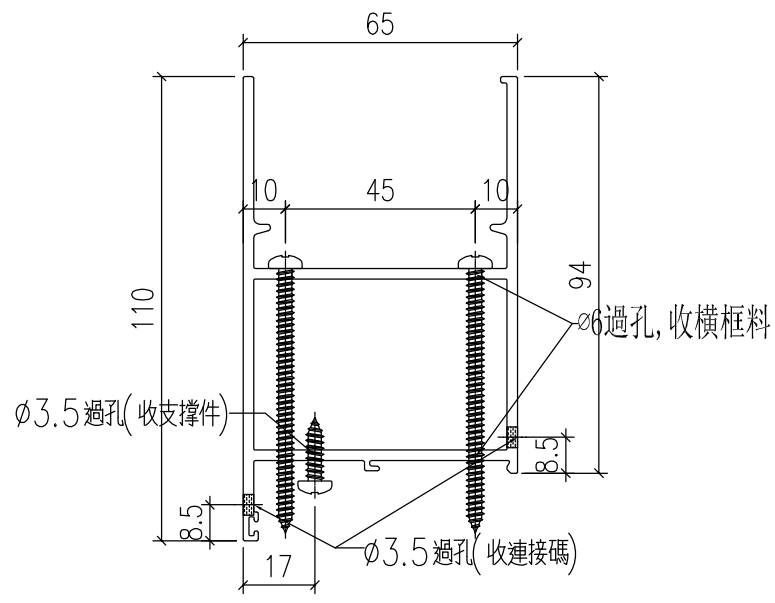


工程號	J-857	地盤	啟德站		附件	
名　稱	梗邊企		採　用			
材　料	X86023		地盤			
顏　色	深灰色		工廠			

EG-DWG1

美特鋁質 有限公司 MIDI Aluminium Fabricator Ltd.					類別		物料號		
					制圖	HHQ	2021.12.17	圖號	J857-GBQ-6L
修改	A	-			復核	WLQ	2021.12.17	數量	
日期	12.27	-			批准			位置	

加工數量	22

原EI/4162/21

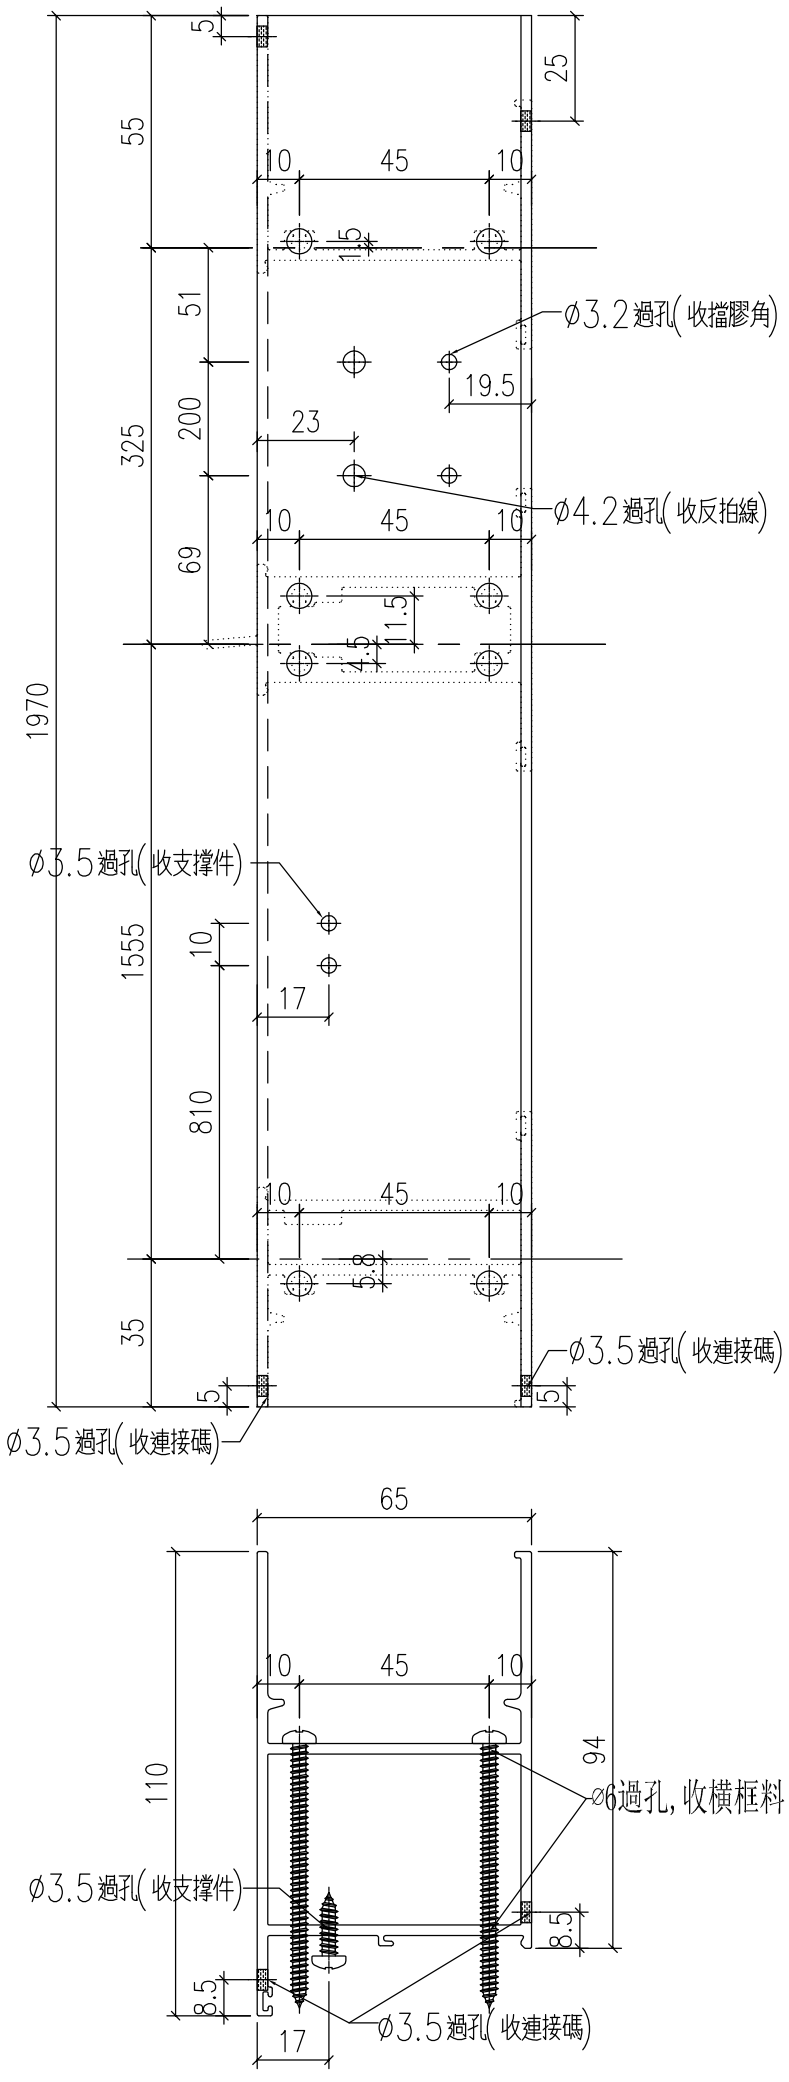


工程號	J-857	地盤	啟德站		附件	
名　稱	梗邊企			採　用		
材　料	X86023			地盤		
顏　色	深灰色			工廠		

EG-DWG1

美特鋁質 有限公司 MIDI Aluminium Fabricator Ltd.					類別		物料號		
					制圖	HHQ	2021.12.17	圖號	J857-GBQ-7L
修改	A	-			復核	WLQ	2021.12.17	數量	
日期	12.27	-			批准			位置	

加工數量	1

原EI/4162/21

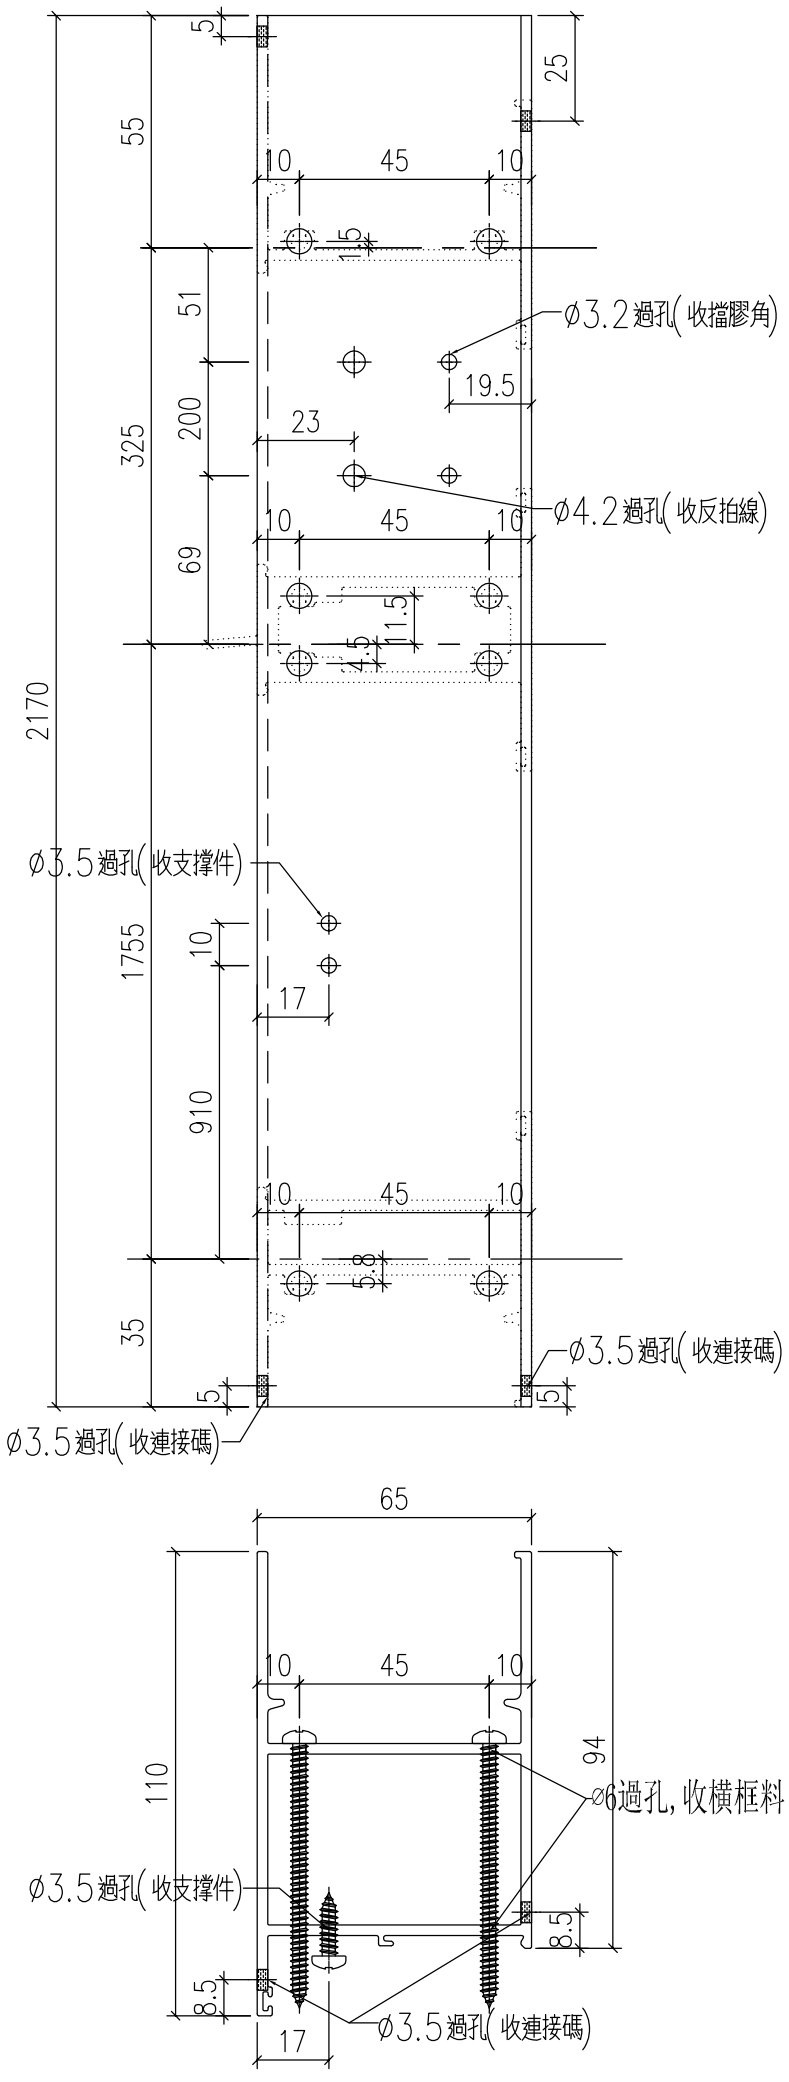

工程號	J-857	地盤	啟德站		附件	
名　稱	梗邊企			採　用		
材　料	X86023			地盤		
顏　色	深灰色			工廠		

EG-DWG1


美特鋁質 有限公司
MIDI Aluminium Fabricator Ltd.


修改	A	-		
日期	12.27	-		

類別		物料號		
制圖	HHQ	2021.12.17	圖號	J857-QG1
復核	WLQ	2021.12.17	數量	
批准			位置	

铝料编号	分格L	长度L1	L2		N		A	数量
J857-QG1	1605	1582	821	450	x	3	116	52
J857-QG2	1805	1782	921	500	x	3	141	4
J857-QG3	1705	1682	871	500	x	3	91	26
J857-QG4	1905	1882	971	550	x	3	116	1
J857-QG5	1555	1532	796	435	x	3	113.5	22
J857-QG6	1755	1732	896	500	x	3	116	1

原EI/4162/21

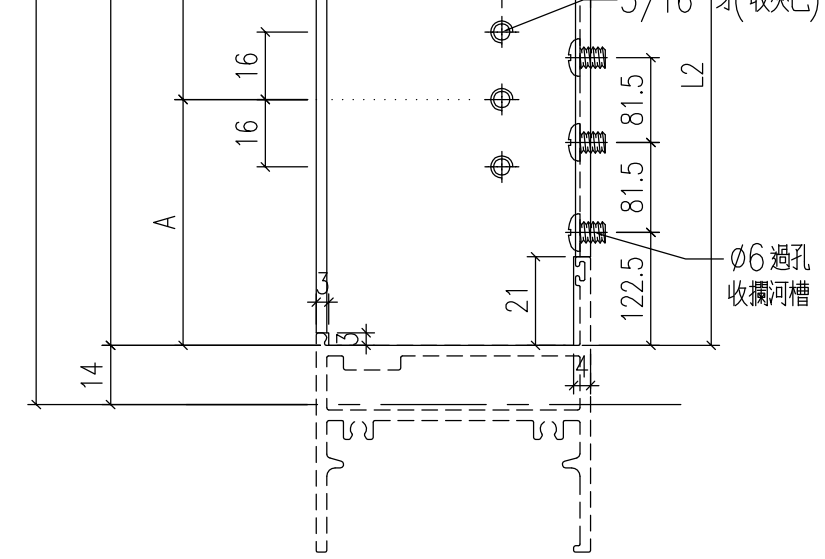

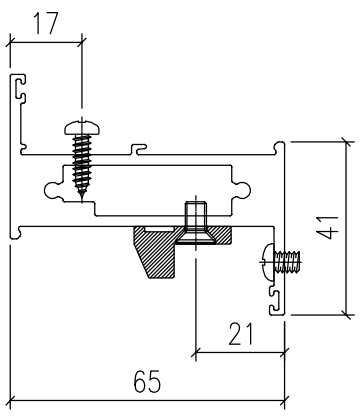

工程號	J-857	地盤	啟德站		附件	
名　稱	企工			採　用		
材　料	X86034			地盤		
顏　色	深灰色			工廠		


EG-DWG1


美特鋁質 有限公司
MIDI Aluminium Fabricator Ltd.

修改	A	-			類別		物料號		圖號	J857-QG1R
日期	12.27	-			制圖	HHQ	2021.12.17		數量	
					復核	WLQ	2021.12.17		位置	
					批准					

铝料编号	分格L	长度L1	L2		N		A	数量
J857-QG1R	1605	1582	821	450	x	3	116	48
J857-QG2R	1805	1782	921	500	x	3	141	4

原EI/4162/21

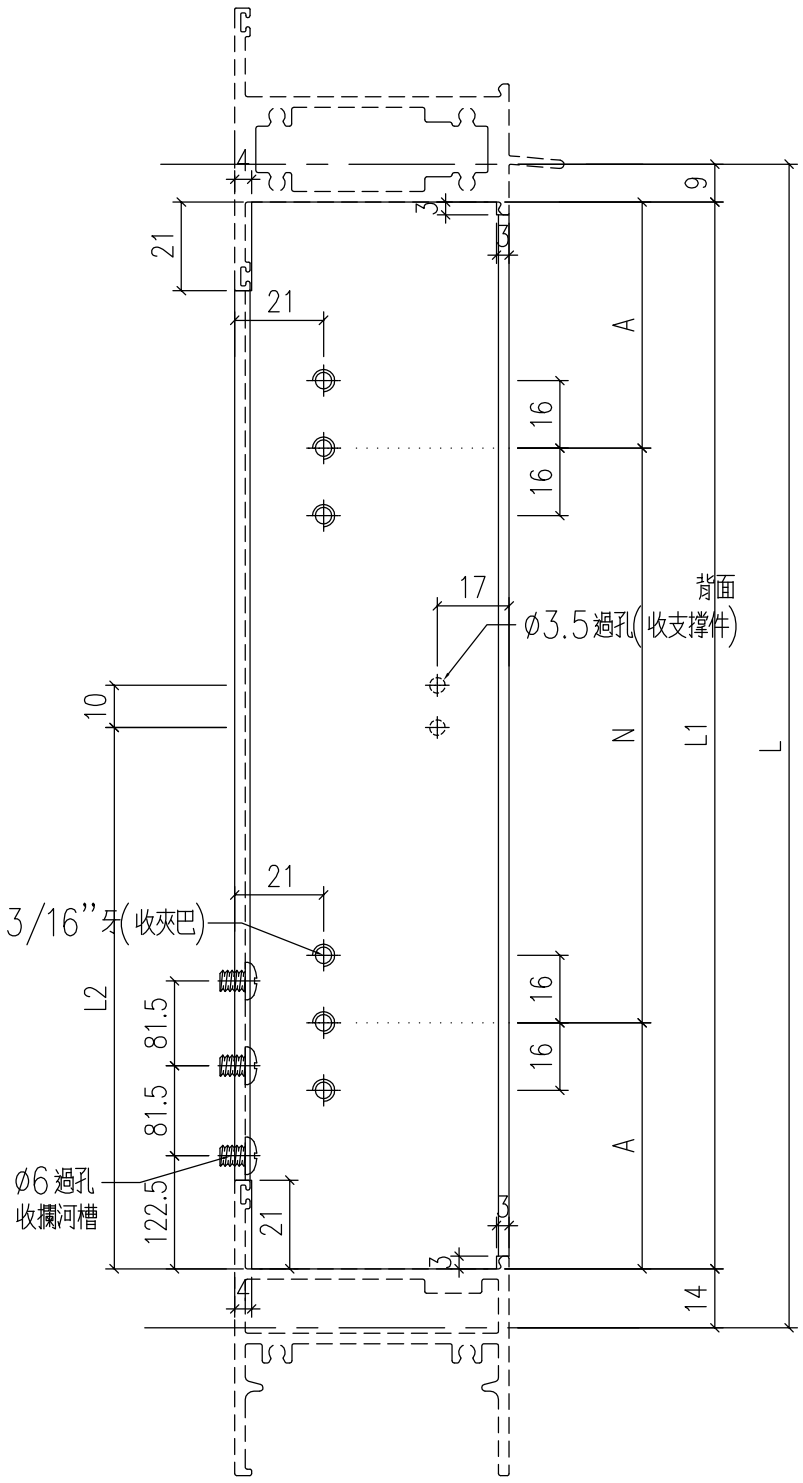

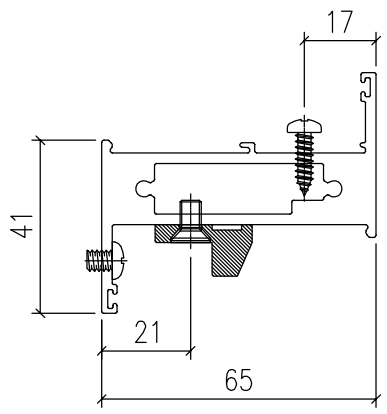


工程號	J-857	地盤	啟德站		附件	
名　稱	企工		採　用			
材　料	X86034		地盤			
顏　色	深灰色		工廠			


EG-DWG1

美特鋁質 有限公司 MIDI Aluminium Fabricator Ltd.					類別		物料號		
					制圖	HHQ	2021.12.17	圖號	J857-QG7
修改	A	-			復核	WLQ	2021.12.17	數量	
日期	12.27	-			批准			位置	


原EI/4162/21

加工數量 26

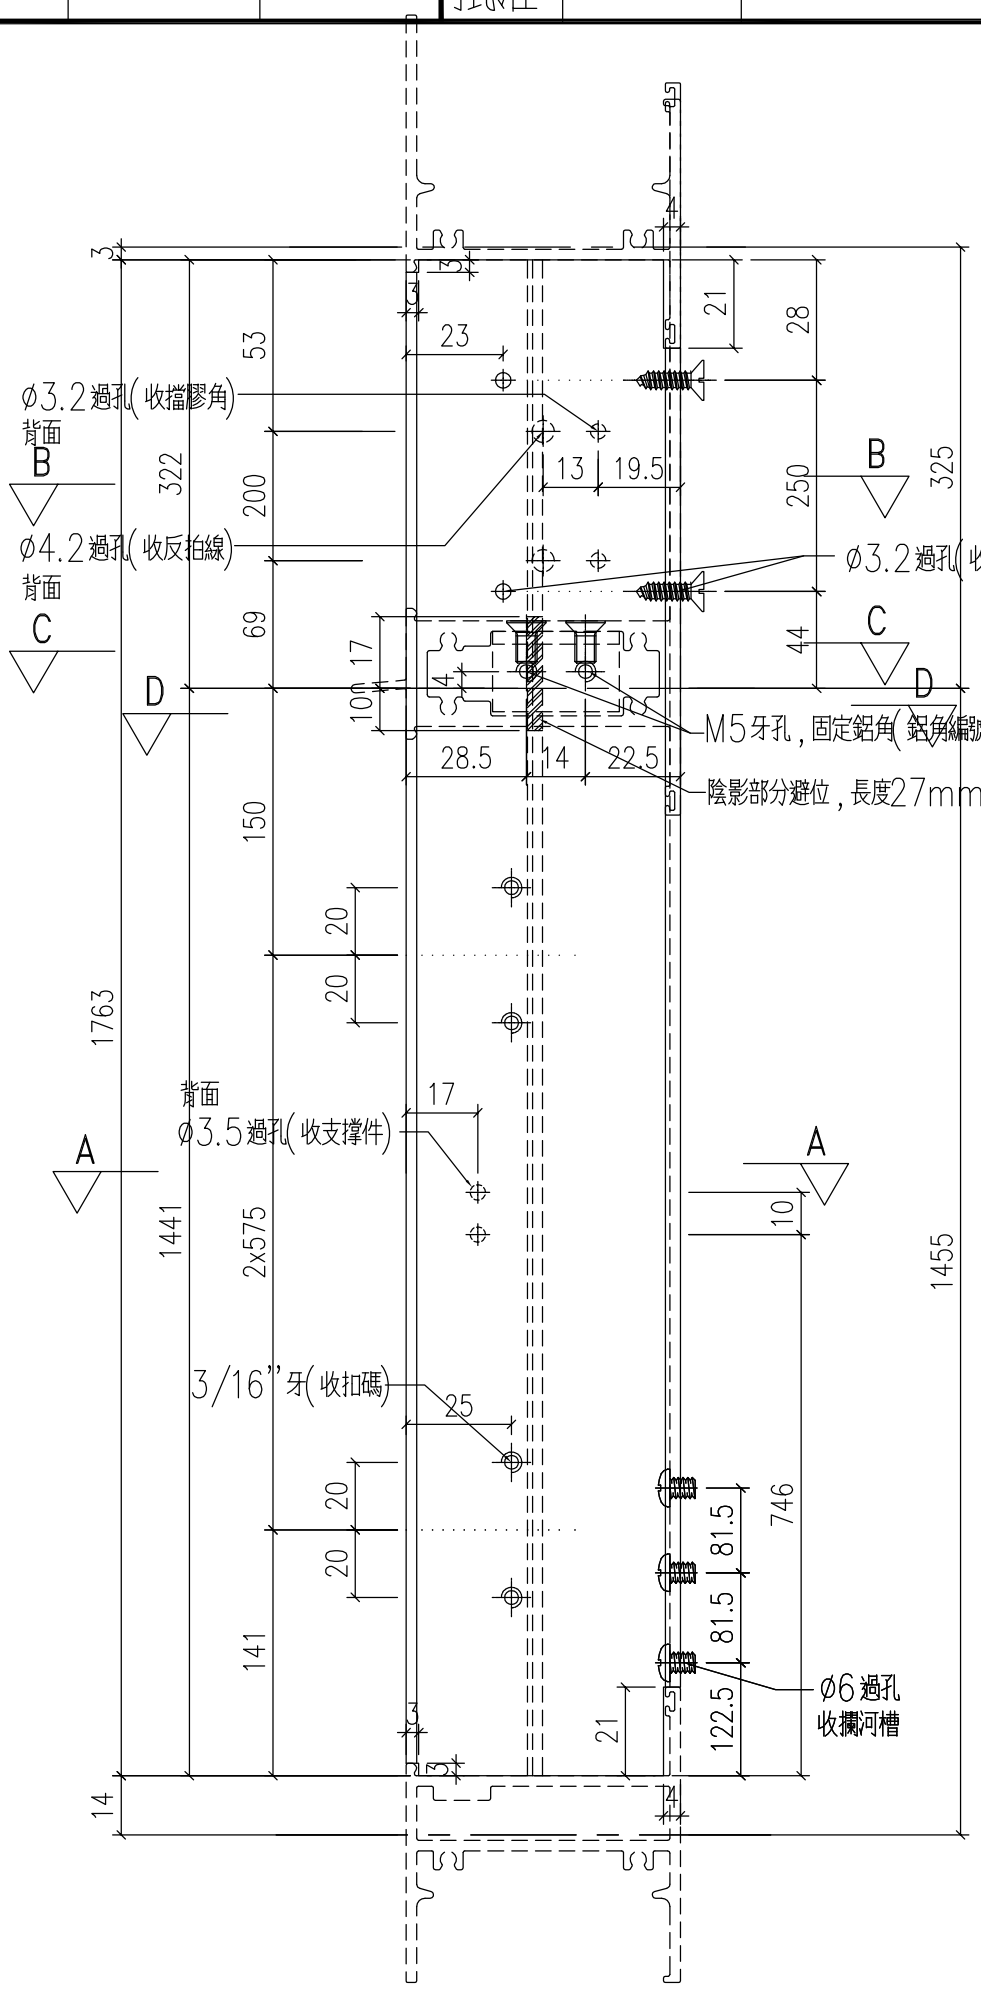


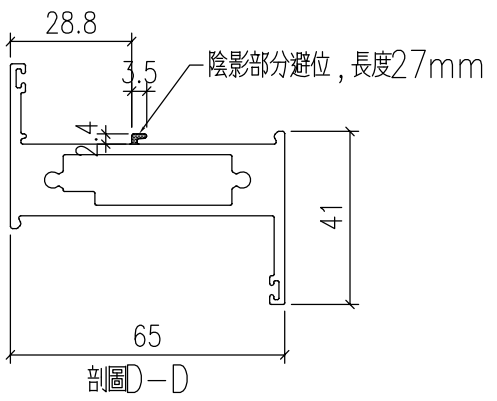


剖圖D-D

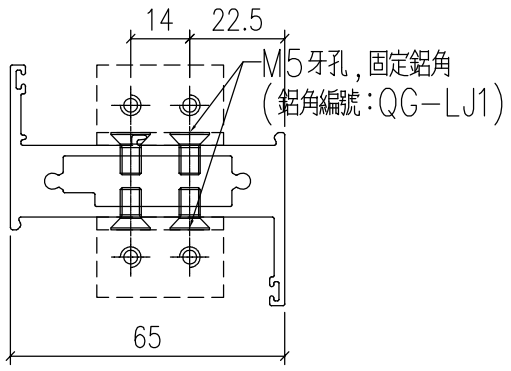

剖圖C-C

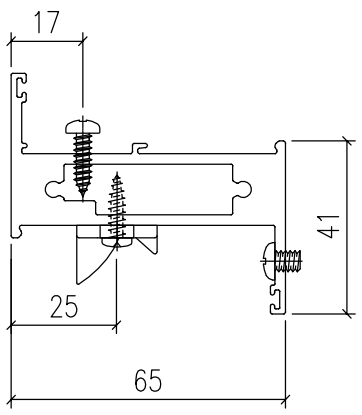

剖圖A-A

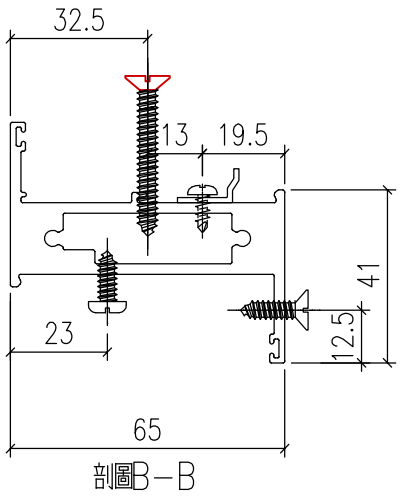

剖圖B-B

工程號	J-857	地盤	啟德站		附件	
名稱	企工			採用		
材料	X86034			地盤		
顏色	深灰色			工廠		


EG-DWG1


美特鋁質 有限公司 MIDI Aluminium Fabricator Ltd.				
修改	A	-		
日期	12.27	-		

類別		物料號		
制圖	HHQ	2021.12.17	圖號	J857-GQ8
復核	WLQ	2021.12.17	數量	
批准			位置	


原EI/4162/21

加工數量	2

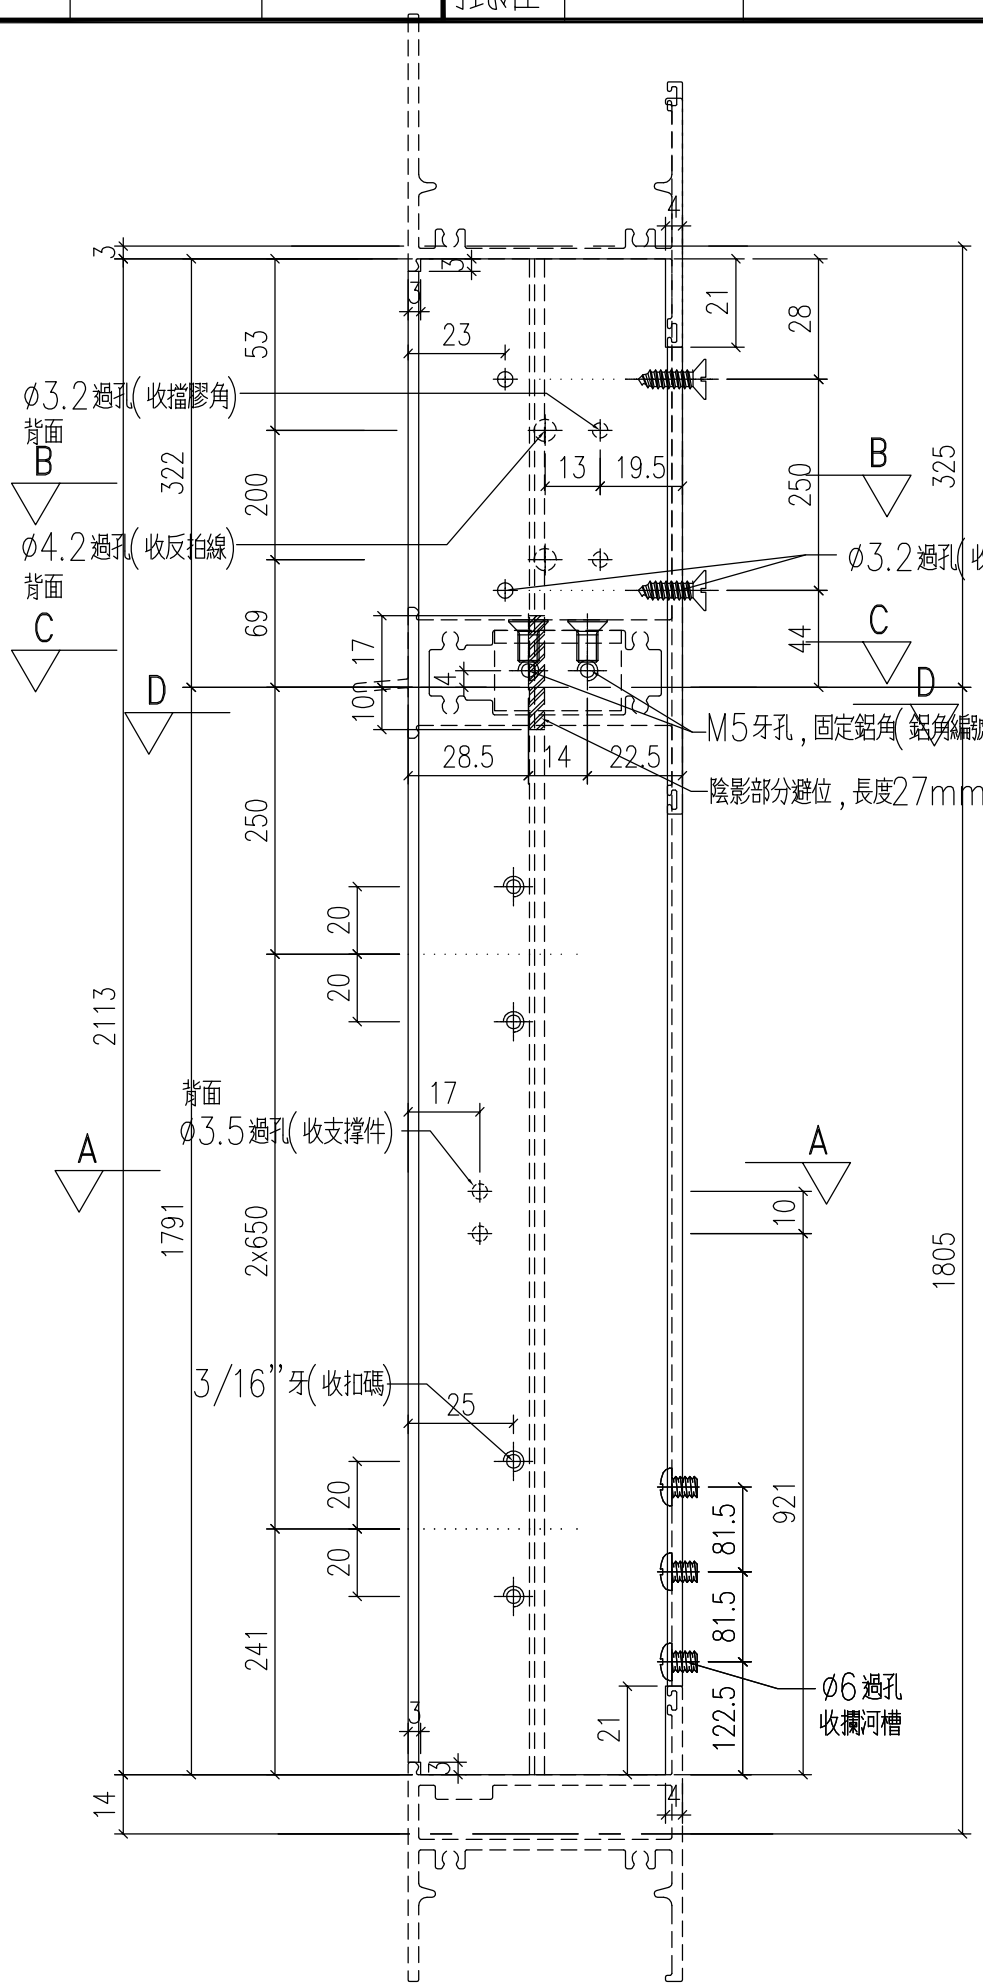


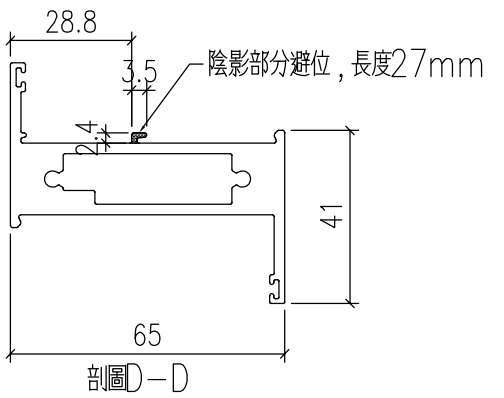


剖圖D-D

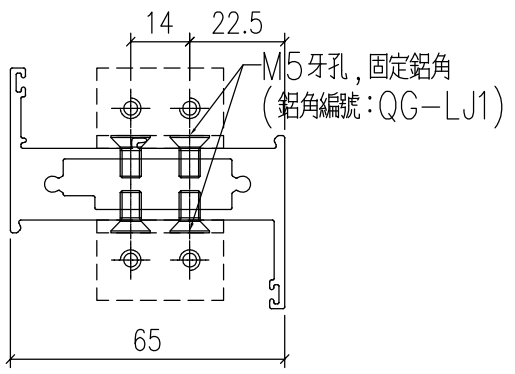

剖圖C-C

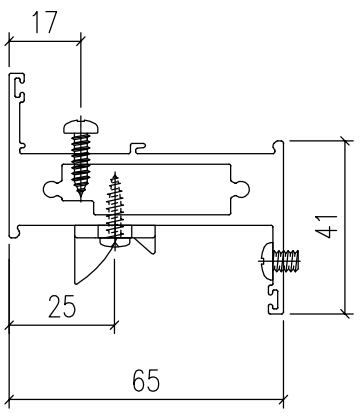

剖圖A-A

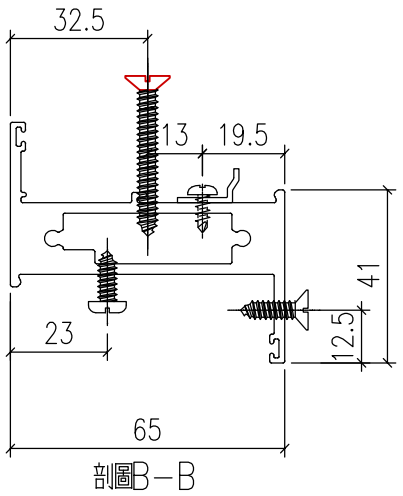

剖圖B-B

工程號	J-857	地盤	啟德站	附件	
名稱	企工		採用		
材料	X86034		地盤		
顏色	深灰色		工廠		


EG-DWG1


美特鋁質 有限公司 MIDI Aluminium Fabricator Ltd.				
修改	A	-		
日期	12.27	-		

類別		物料號		
制圖	HHQ	2021.12.17	圖號	J857-ZJT1
復核	WLQ	2021.12.17	數量	
批准			位置	

原EI/4162/21

物料編號	長度 L	N	A	數量
J857-ZJT1	2030	6x300	100	78
J857-ZJT2	2230	6x300	300	4

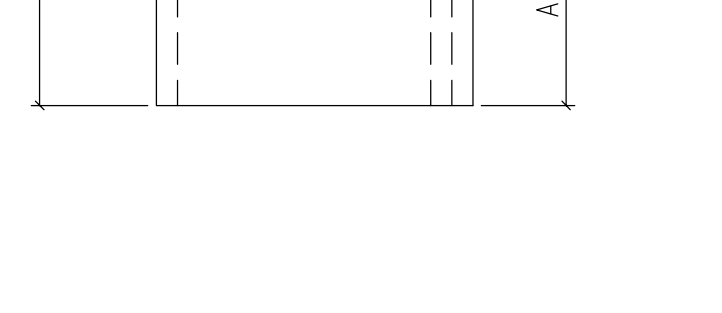

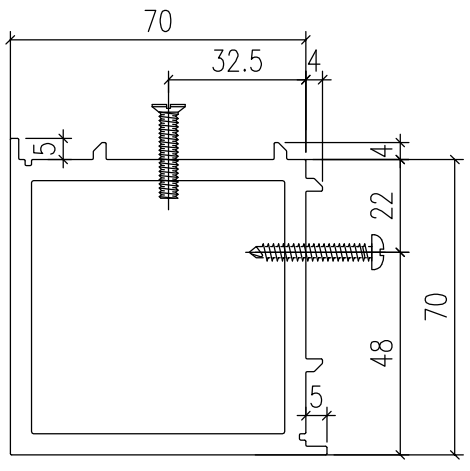

工程號	J-857	地盤	啟德站		附件	
名　稱	夾通			採　用		
材　料	X85967			地盤		
顏　色	深灰色			工廠		


EG-DWG1

美特鋁質 有限公司 MIDI Aluminium Fabricator Ltd.				
修改	A	-		
日期	12.27	-		

類別		物料號		
制圖	HHQ	2021.12.17	圖號	J857-ZJT1R
復核	WLQ	2021.12.17	數量	
批准			位置	

原EI/4162/21

物料編號	長度 L	N	A	數量
J857-ZJT1R	2030	6x300	100	48
J857-ZJT2R	2230	6x300	300	3

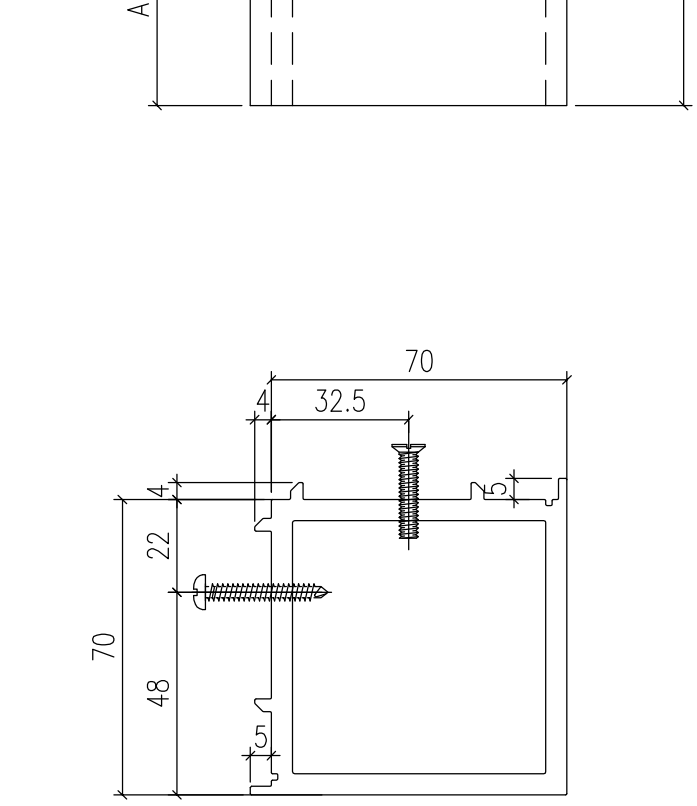

工程號	J-857	地盤	啟德站		附件	
名　稱	夾通			採　用		
材　料	X85967			地盤		
顏　色	深灰色			工廠		


EG-DWG1

美特鋁質 有限公司 MIDI Aluminium Fabricator Ltd.				
修改	A	-		
日期	12.27	-		

類別		物料號		
制圖	HHQ	2021.12.17	圖號	J857-ZJT3
復核	WLQ	2021.12.17	數量	
批准			位置	

原EI/4162/21

物料編號	長度 L	N	A	數量
J857-ZJT3	2030	6x300	100	100
J857-ZJT4	2230	6x300	300	8

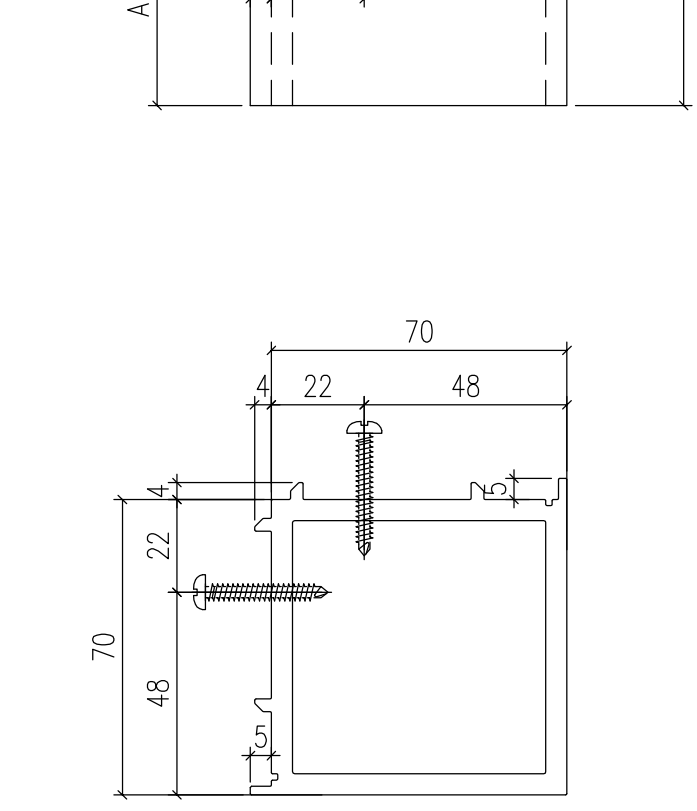


工程號	J-857	地盤	啟德站		附件	
名　稱	夾通			採　用		
材　料	X85967			地盤		
顏　色	深灰色			工廠		


EG-DWG1

美特鋁質 有限公司 MIDI Aluminium Fabricator Ltd.					類別		物料號		
					制圖	HHQ	2021.12.17	圖號	J857-SFP1L
修改	A	-			復核	WLQ	2021.12.17	數量	
日期	12.27	-			批准			位置	

原EI/4162/21

加工數量 27

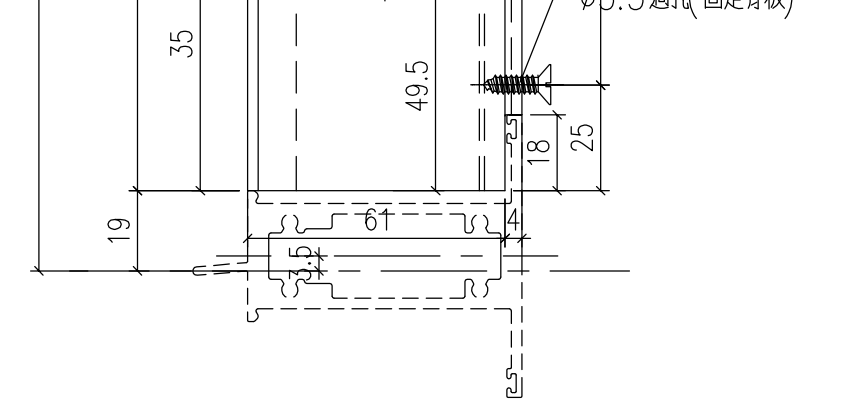

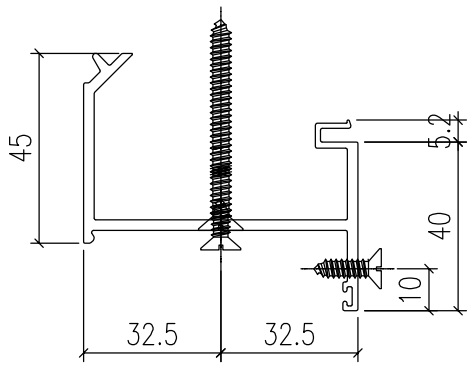

工程號	J-857	地盤	啟德站		附件	
名　稱	生反拍線		採　用			
材　料	X86139		地盤			
顏　色	深灰色		工廠			


EG-DWG1


美特鋁質 有限公司 MIDI Aluminium Fabricator Ltd.				
修改	A	-		
日期	12.27	-		

類別		物料號		
制圖	HHQ	2021.12.17	圖號	J857-SFP1R
復核	WLQ	2021.12.17	數量	
批准			位置	

原EI/4162/21

加工數量 54

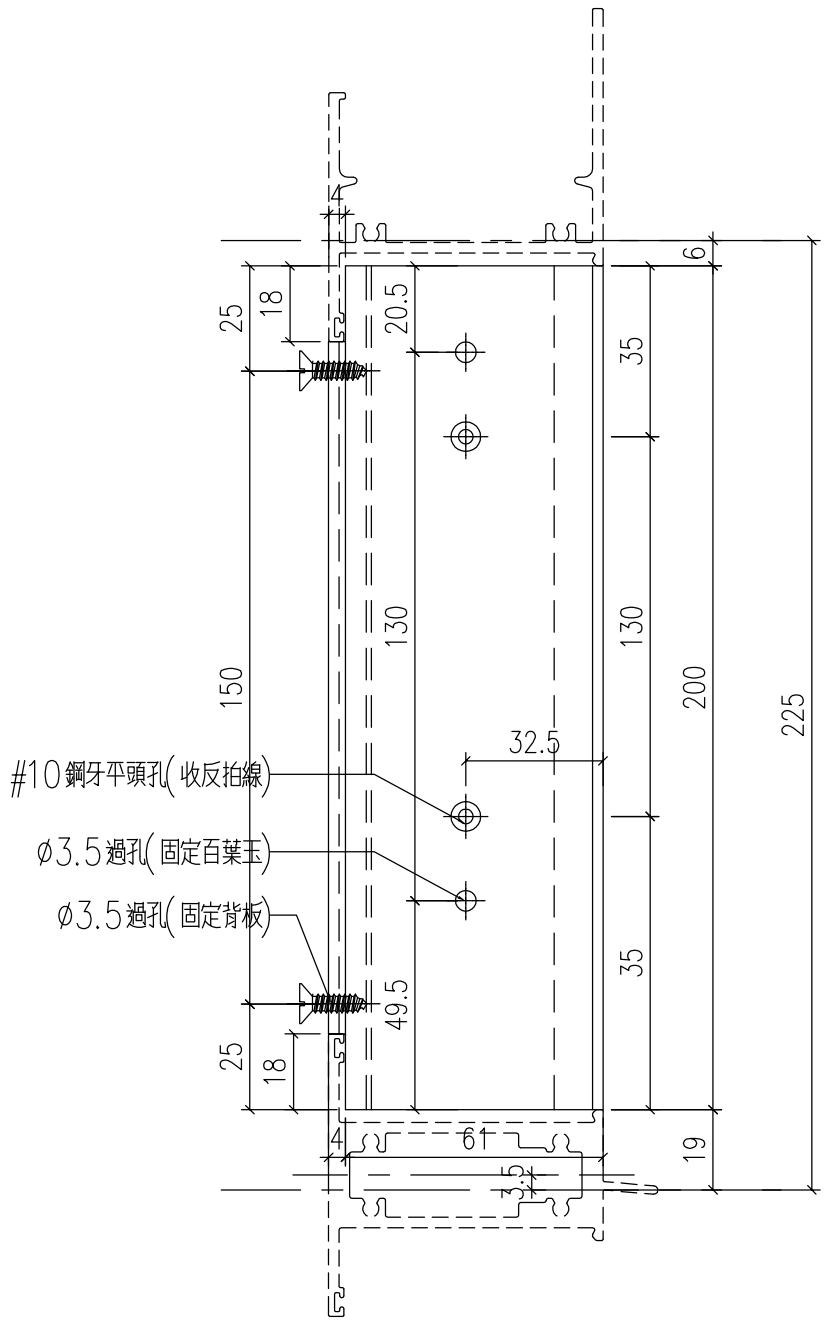

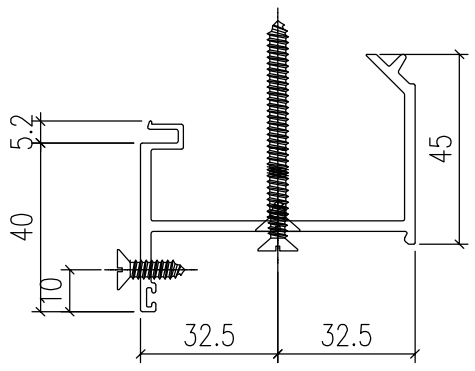


工程號	J-857	地盤	啟德站	附件	
名　稱	生反拍線	採　用			
材　料	X86139	地盤			
顏　色	深灰色	工廠			

EG-DWG1

美特鋁質 有限公司 MIDI Aluminium Fabricator Ltd.					類別		物料號			
					制圖	HHQ	2021.12.17	圖號	J857-SFP2L	
修改	A	-			復核	WLQ	2021.12.17	數量		
日期	12.27	-			批准			位置		

加工數量 212

原EI/4162/21

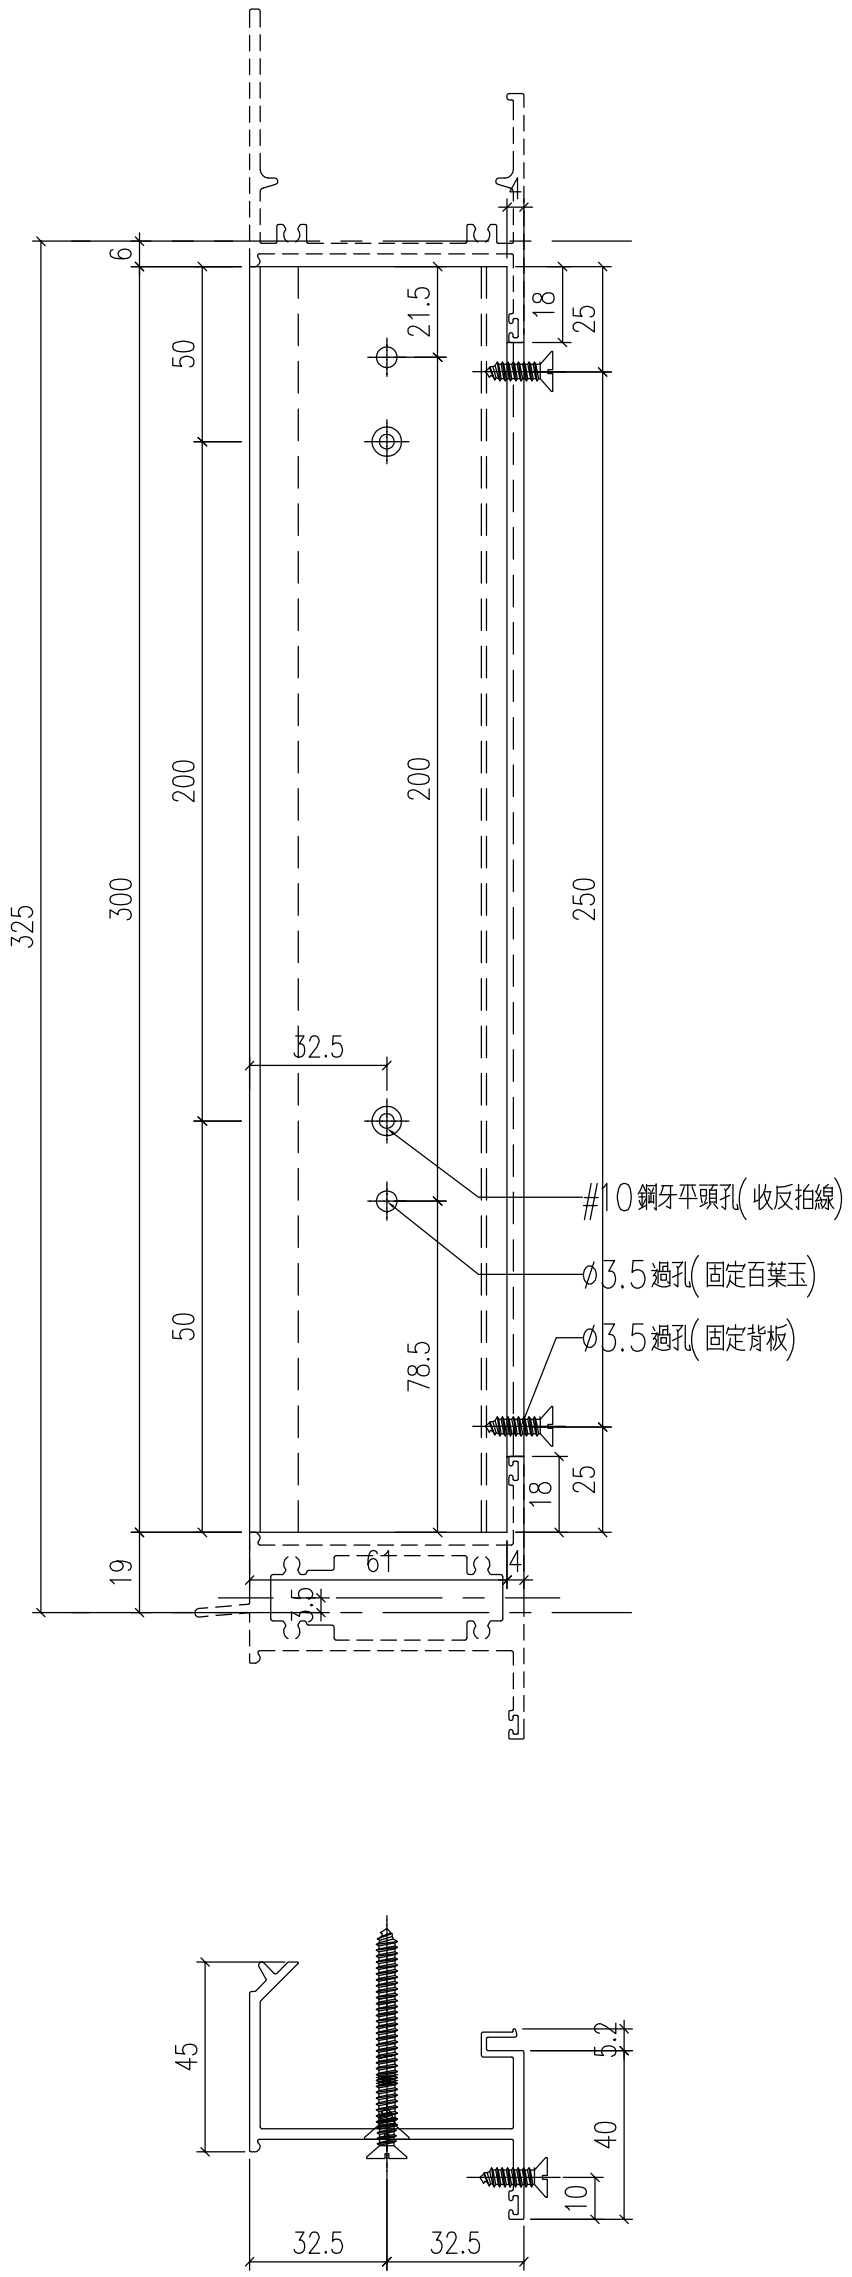

工程號	J-857	地盤	啟德站		附件	
名　稱	生反拍線			採　用		
材　料	X86139			地盤		
顏　色	深灰色			工廠		


EG-DWG1

美特鋁質 有限公司 MIDI Aluminium Fabricator Ltd.				
修改	A	-		
日期	12.27	-		

類別		物料號		
制圖	HHQ	2021.12.17	圖號	J857-SFP2R
復核	WLQ	2021.12.17	數量	
批准			位置	

加工數量 239

原EI/4162/21

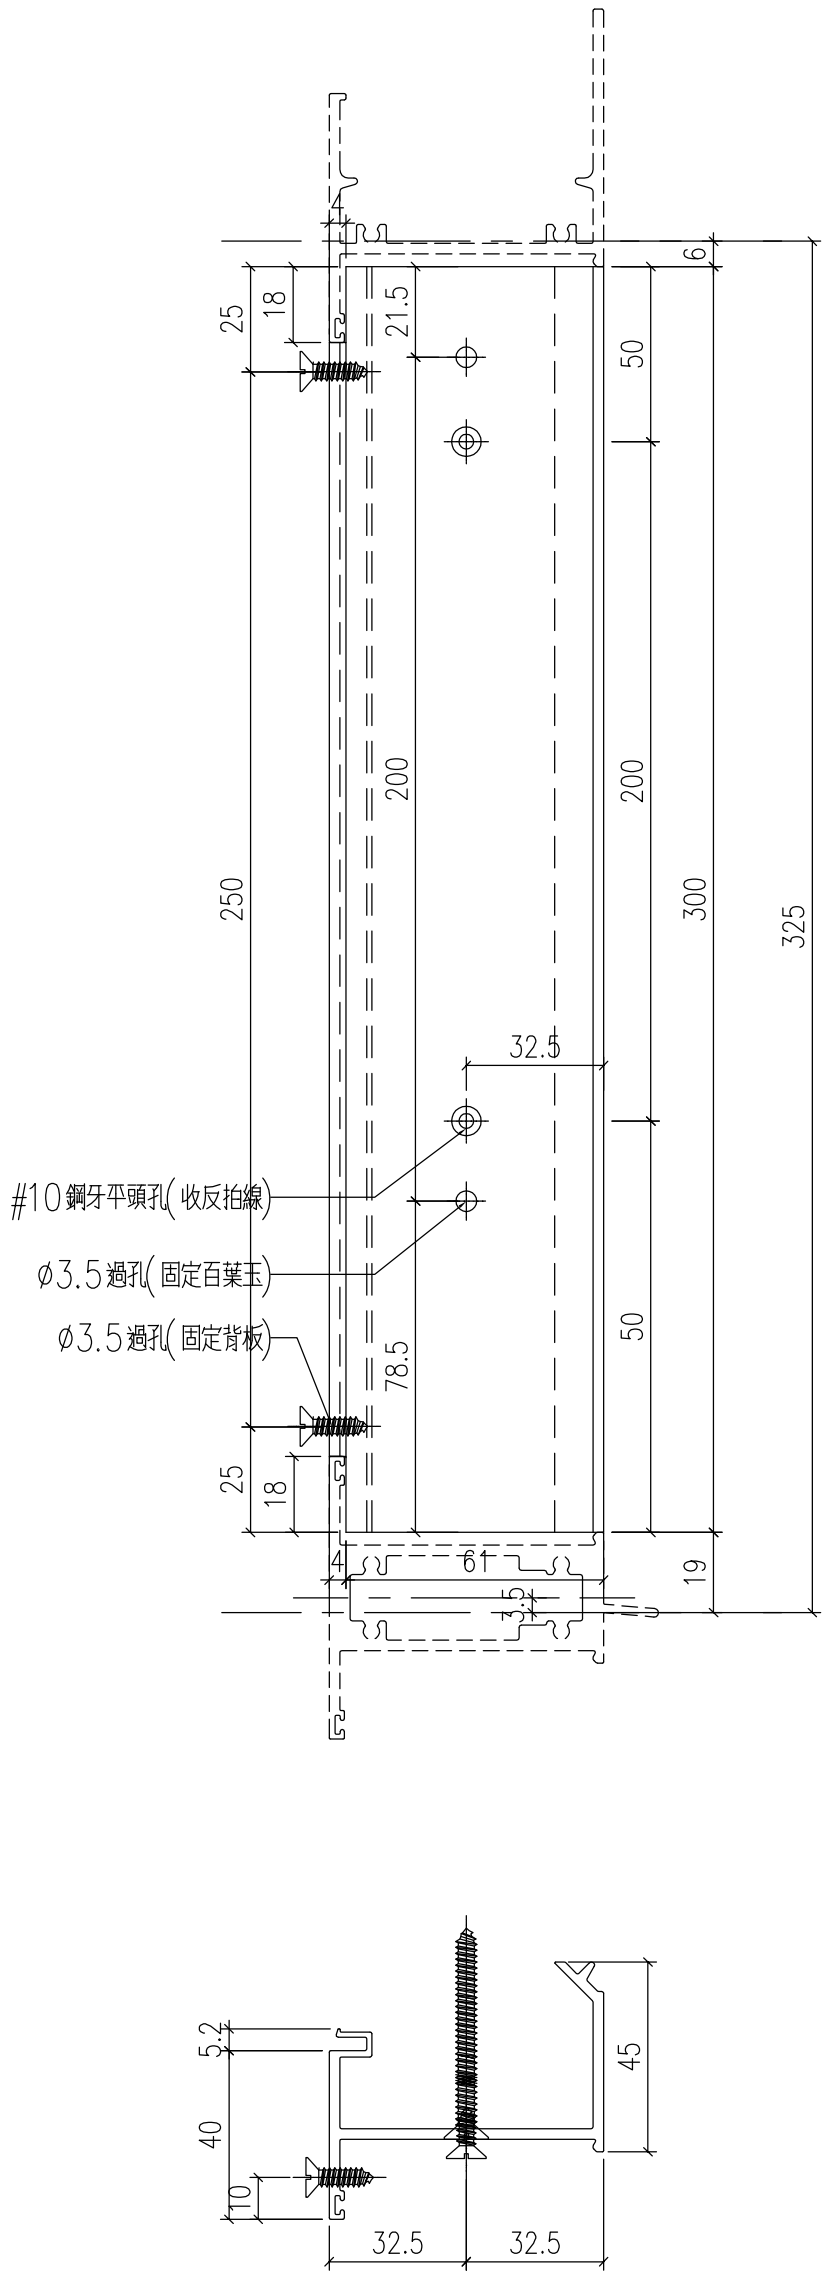


工程號	J-857	地盤	啟德站			附件	
名　稱	生反拍線			採　用			
材　料	X86139			地盤			
顏　色	深灰色			工廠			

EG-DWG1

美特鋁質 有限公司 MIDI Aluminium Fabricator Ltd.					類別		物料號		
					制圖	HHQ	2021.12.17	圖號	J857-SFP3R
修改	-	-			復核	WLQ	2021.12.17	數量	
日期	-	-			批准			位置	

原EI/4162/21

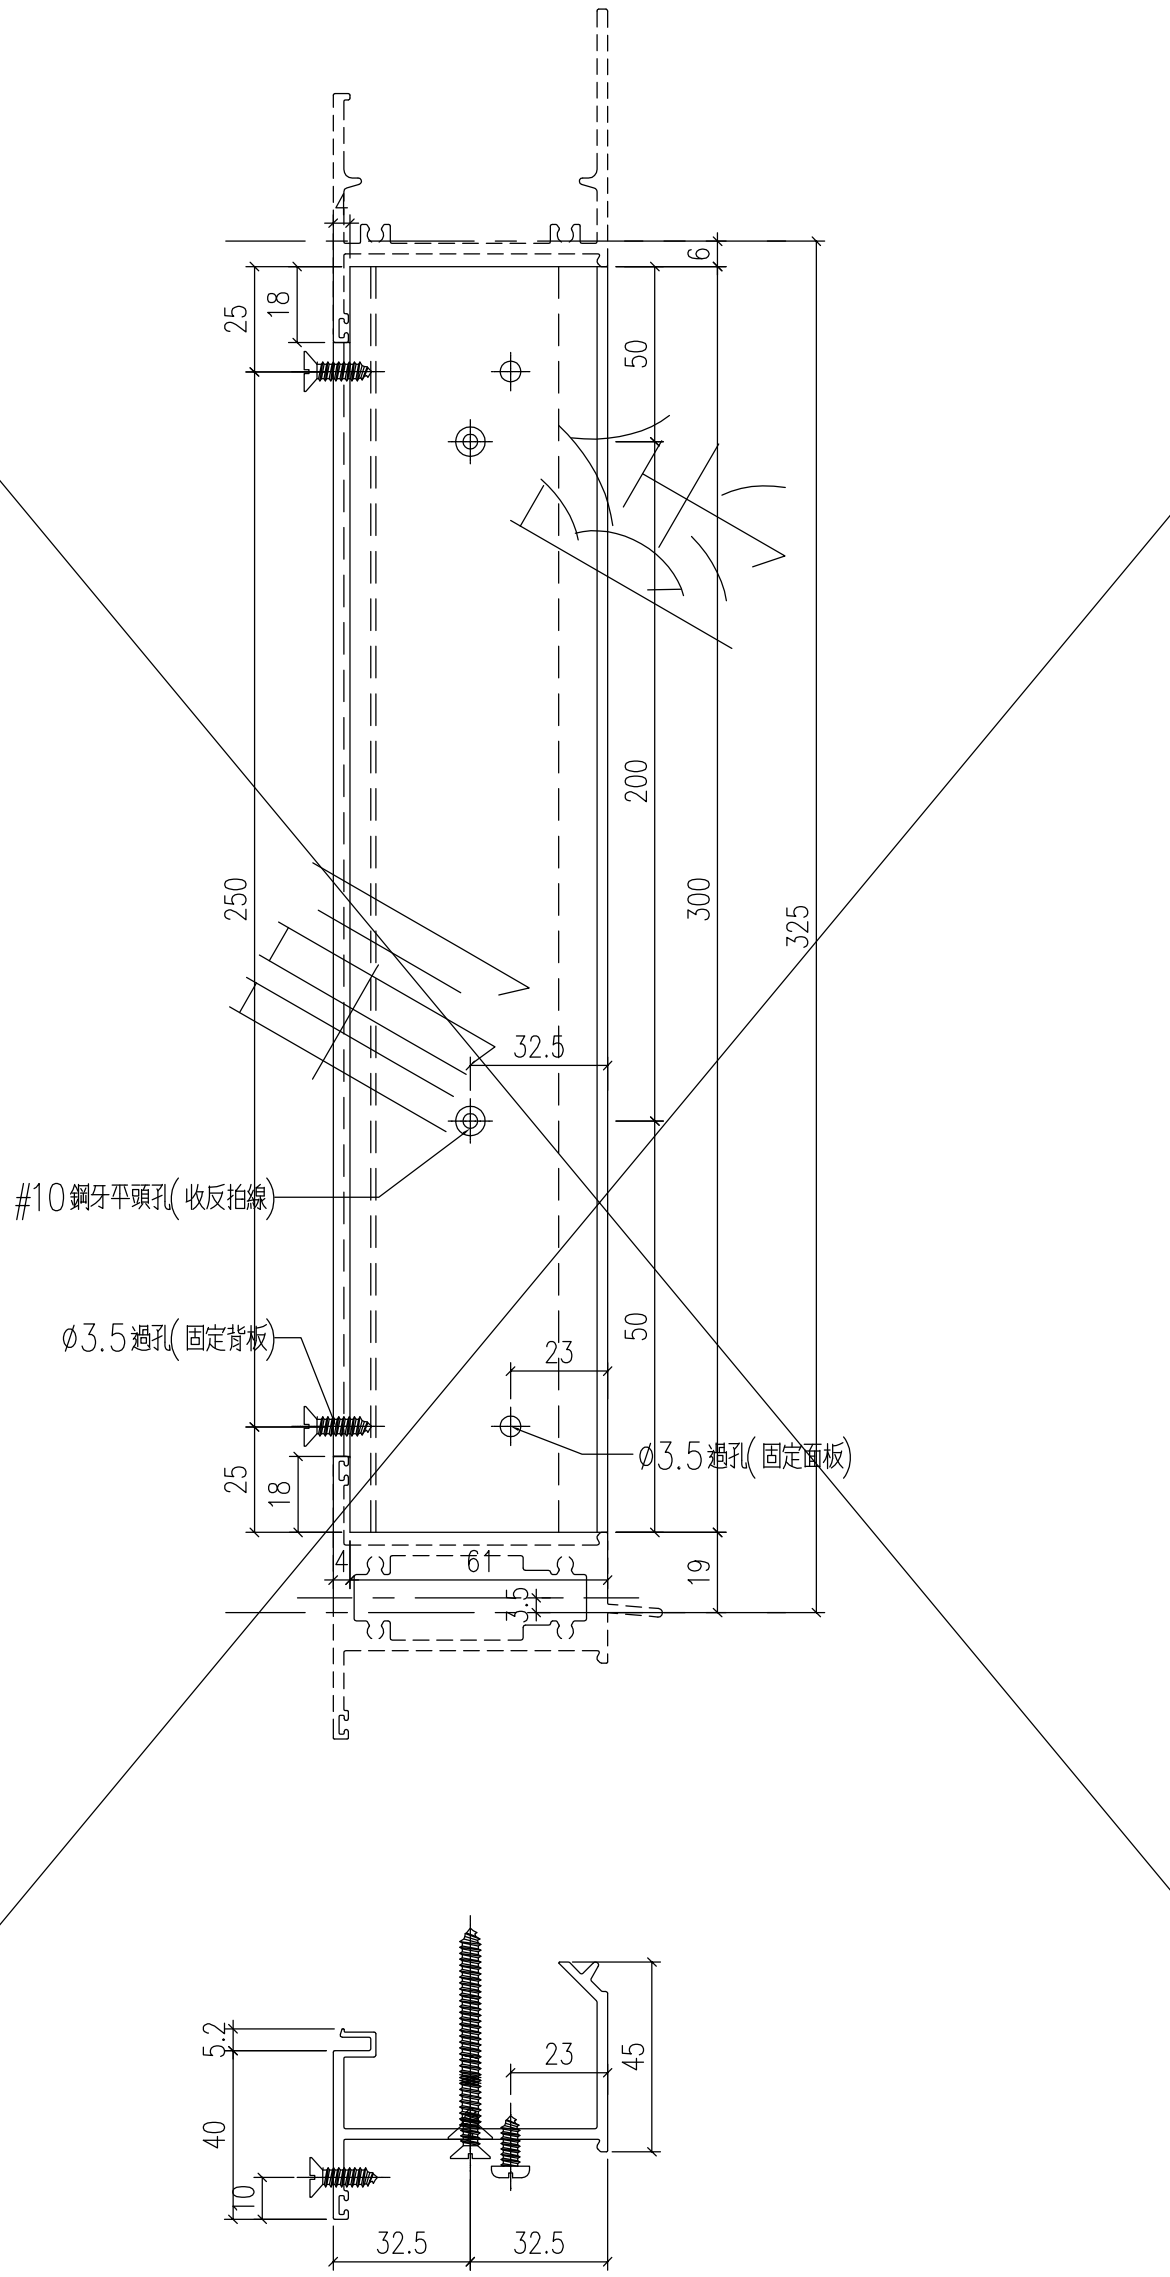


工程號	J-857	地盤	啟德站		附件	
名　稱	生反拍線			採　用		
材　料	X86139			地盤		
顏　色	深灰色			工廠		

EG-DWG1

美特鋁質 有限公司 MIDI Aluminium Fabricator Ltd.					類別		物料號			
					制圖	HHQ	2021.12.17	圖號	J857-SFP6L	
修改	A	-			復核	WLQ	2021.12.17	數量		
日期	12.27	-			批准			位置		

加工數量 160

原EI/4162/21

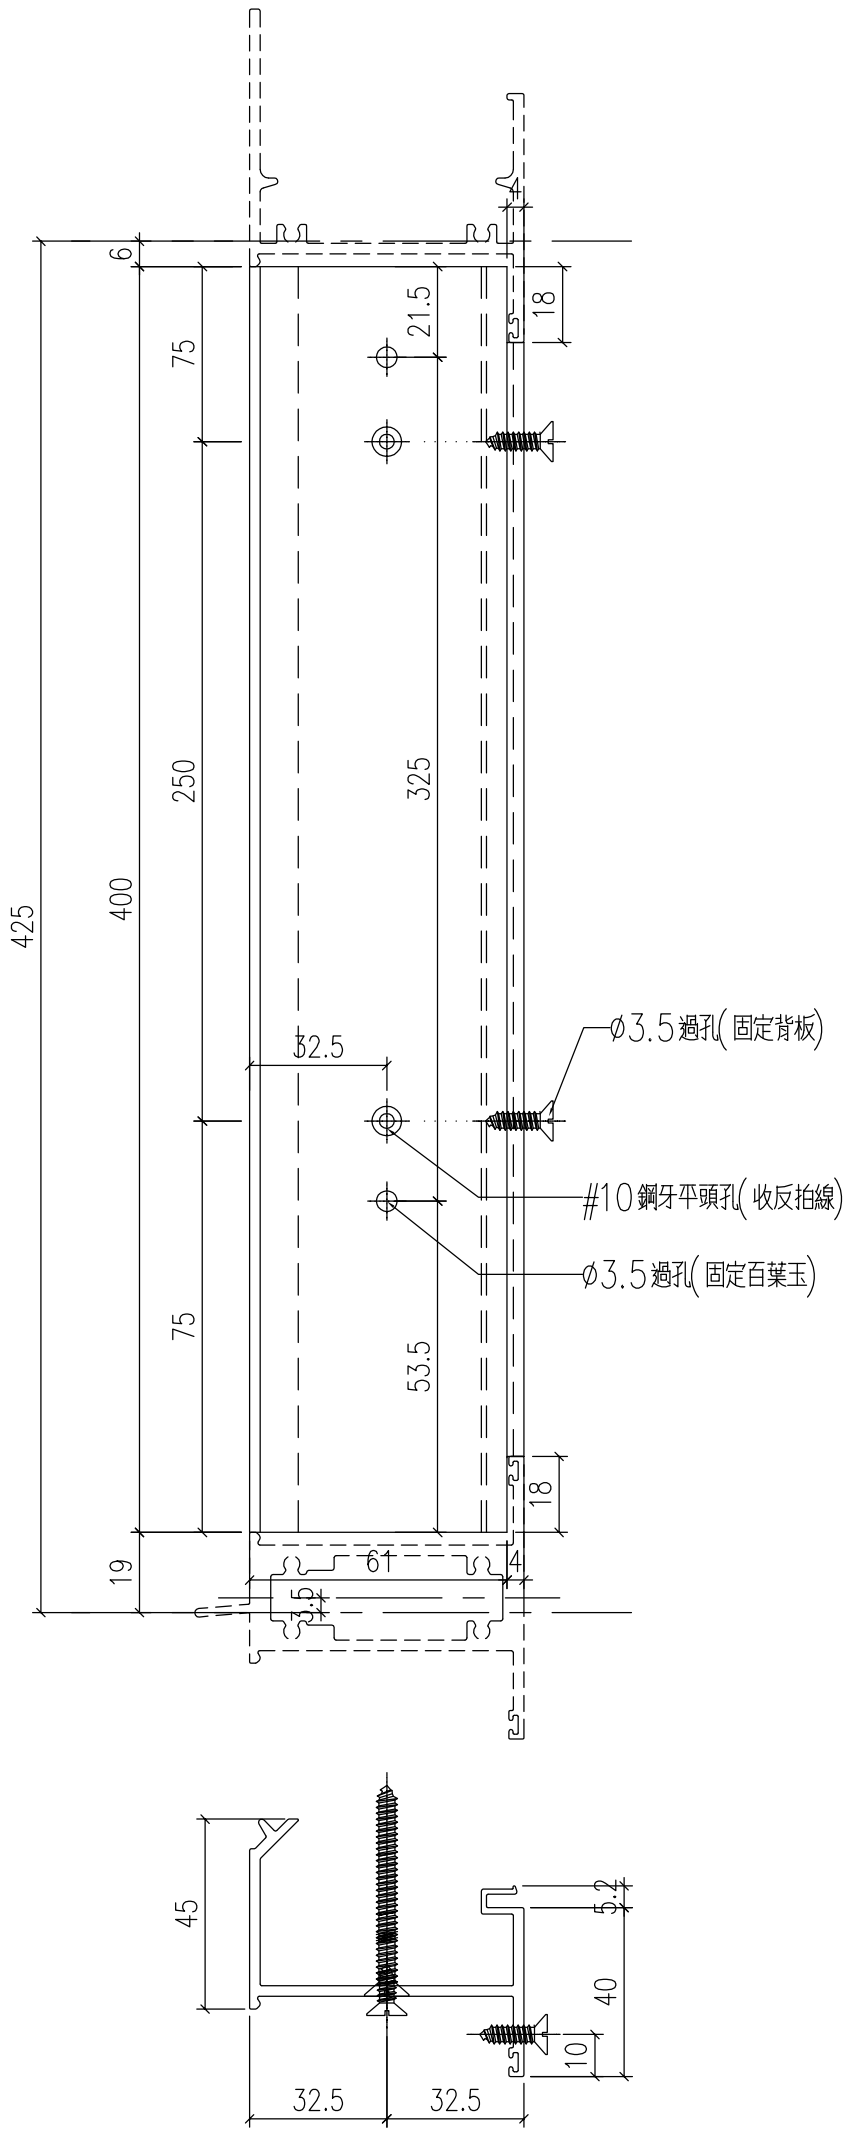


工程號	J-857	地盤	啟德站		附件	
名　稱	生反拍線			採　用		
材　料	X86139			地盤		
顏　色	深灰色			工廠		

EG-DWG1

美特鋁質 有限公司 MIDI Aluminium Fabricator Ltd.					類別		物料號		
					制圖	HHQ	2021.12.17	圖號	J857-SFP6R
修改	A	-			復核	WLQ	2021.12.17	數量	
日期	12.27	-			批准			位置	

原EI/4162/21

加工數量 160

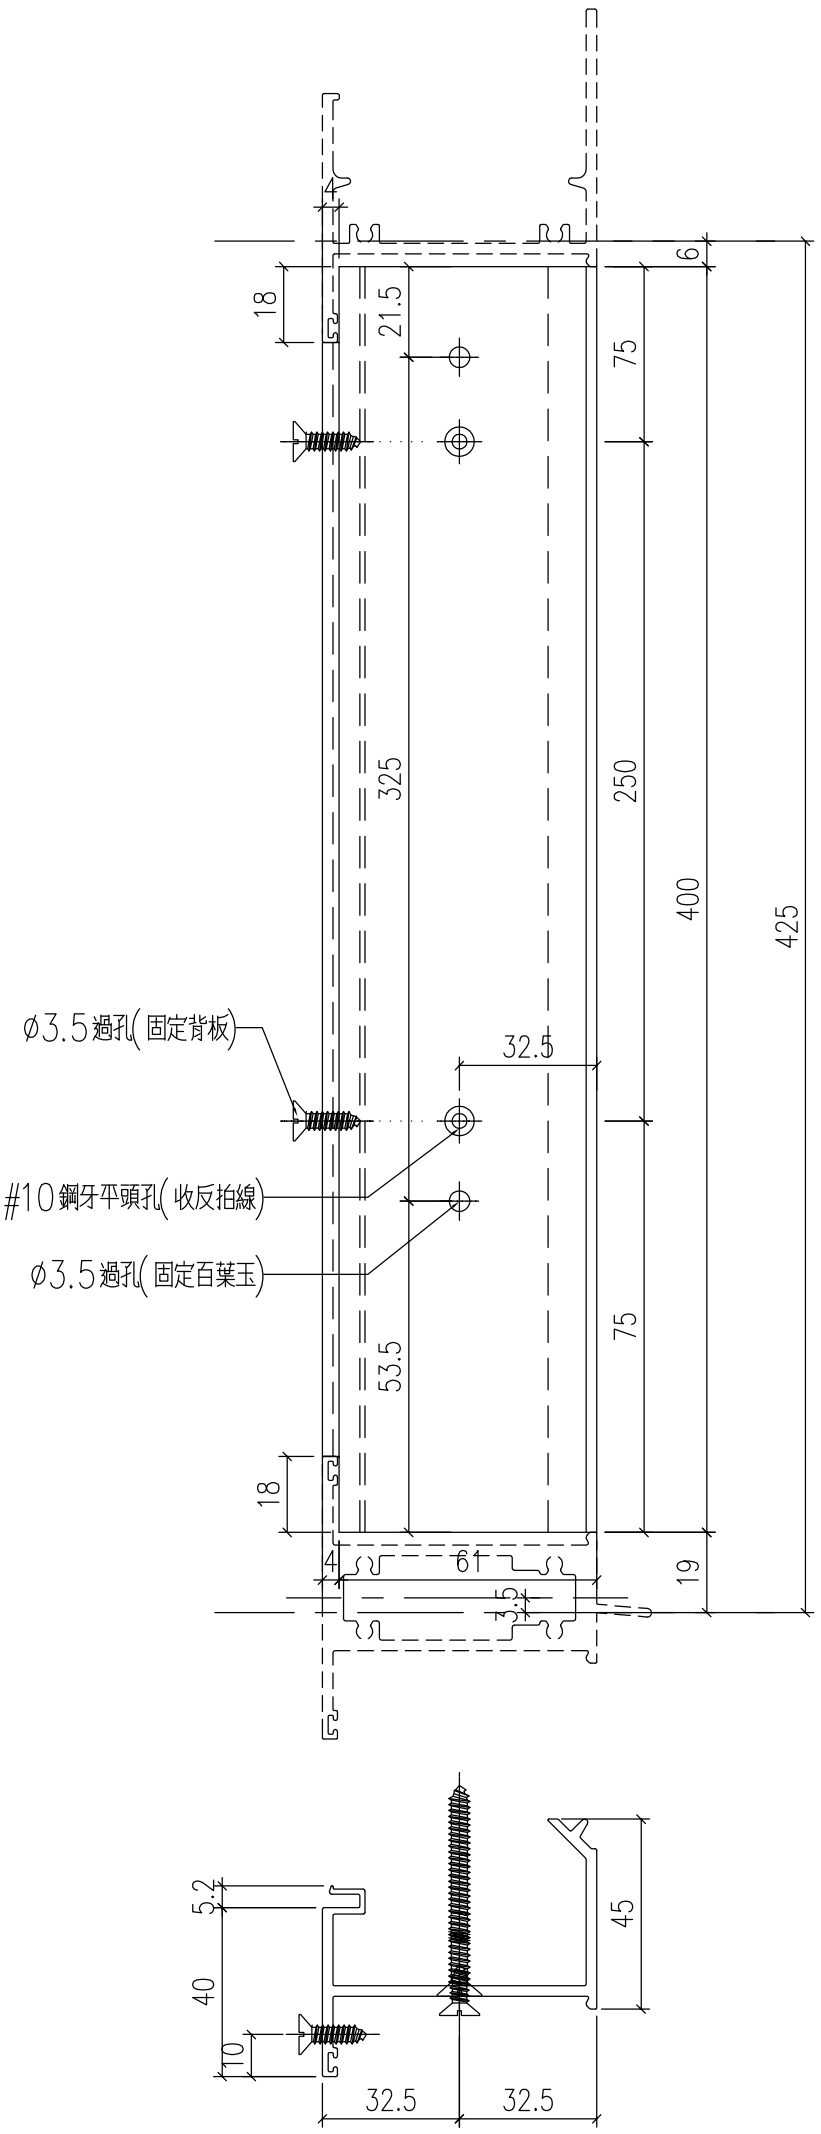


工程號	J-857	地盤	啟德站		附件	
名　稱	生反拍線			採　用		
材　料	X86139			地盤		
顏　色	深灰色			工廠		

EG-DWG1

美特鋁質 有限公司 MIDI Aluminium Fabricator Ltd.					類別		物料號		
					制圖	HHQ	2021.12.17	圖號	J857-GFP1L
修改	A	-			復核	WLQ	2021.12.17	數量	
日期	12.27	-			批准			位置	

原EI/4162/21

加工數量 27

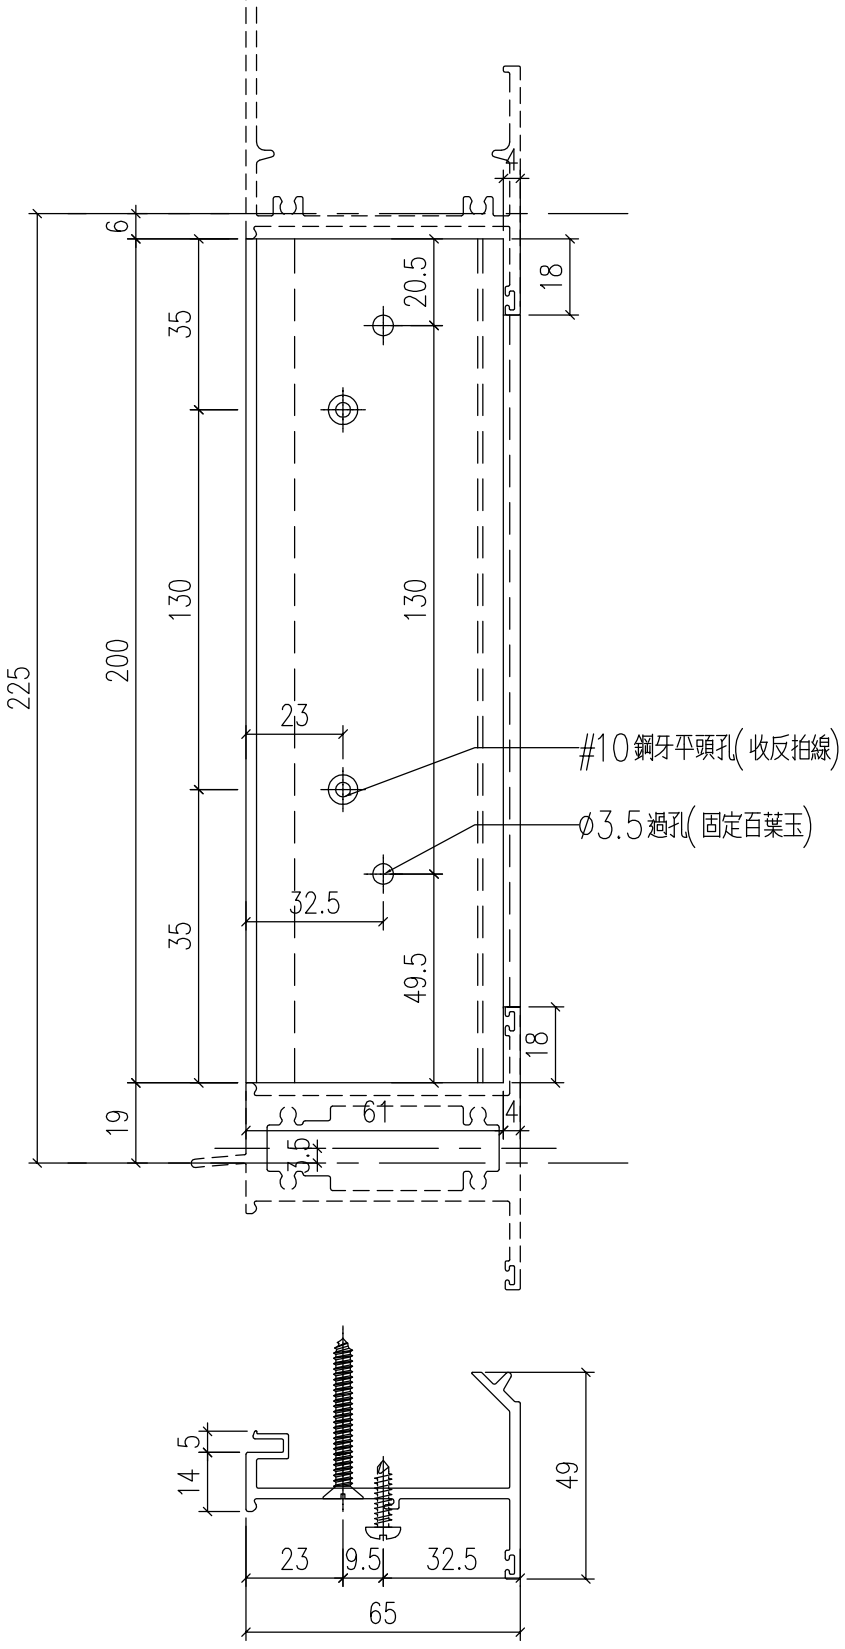


工程號	J-857	地盤	啟德站		附件	
名稱	梗反拍線		採用			
材料	X86039		地盤			
顏色	深灰色		工廠			

EG-DWG1

美特鋁質 有限公司 MIDI Aluminium Fabricator Ltd.					類別		物料號		
					制圖	HHQ	2021.12.17	圖號	J857-GFP2L
修改	A	-			復核	WLQ	2021.12.17	數量	
日期	12.27	-			批准			位置	

原EI/4162/21

加工數量 137

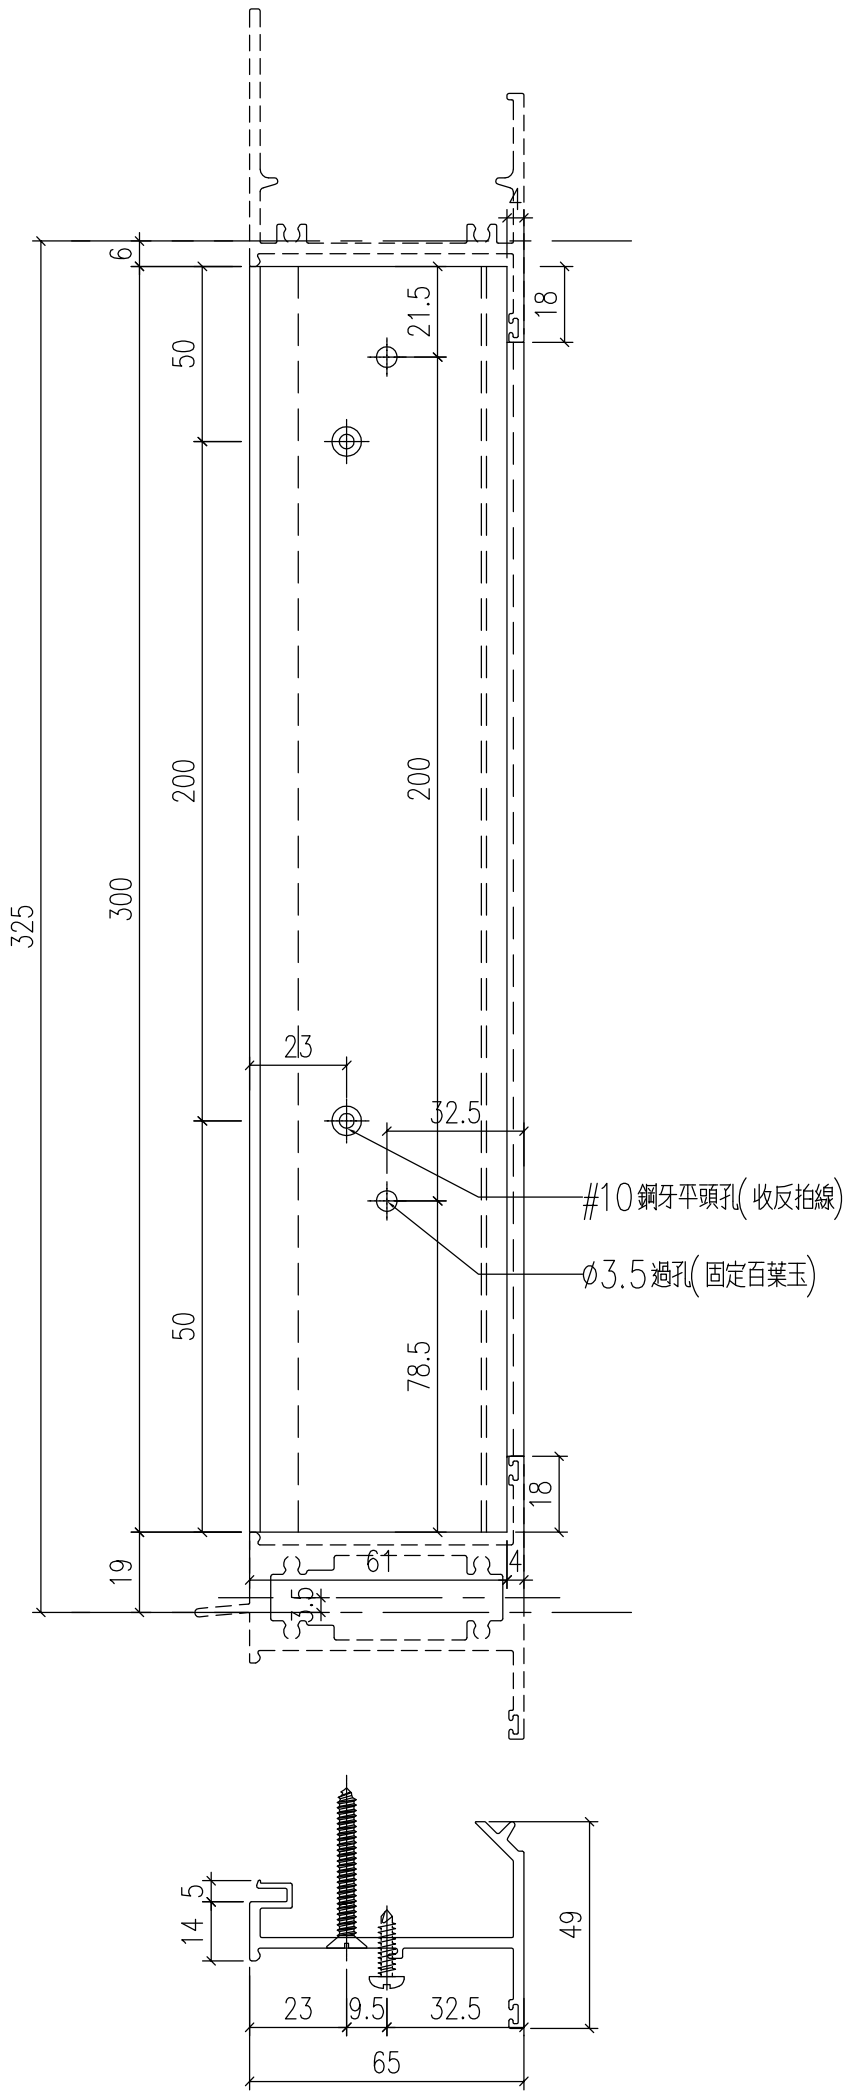


工程號	J-857	地盤	啟德站		附件	
名　稱	梗反拍線			採　用		
材　料	X86039			地盤		
顏　色	深灰色			工廠		

EG-DWG1

美特鋁質 有限公司 MIDI Aluminium Fabricator Ltd.					類別		物料號			
					制圖	HHQ	2021.12.17	圖號	J857-GFP2R	
修改	A	-			復核	WLQ	2021.12.17	數量		
日期	12.27	-			批准			位置		

原EI/4162/21

加工數量 133

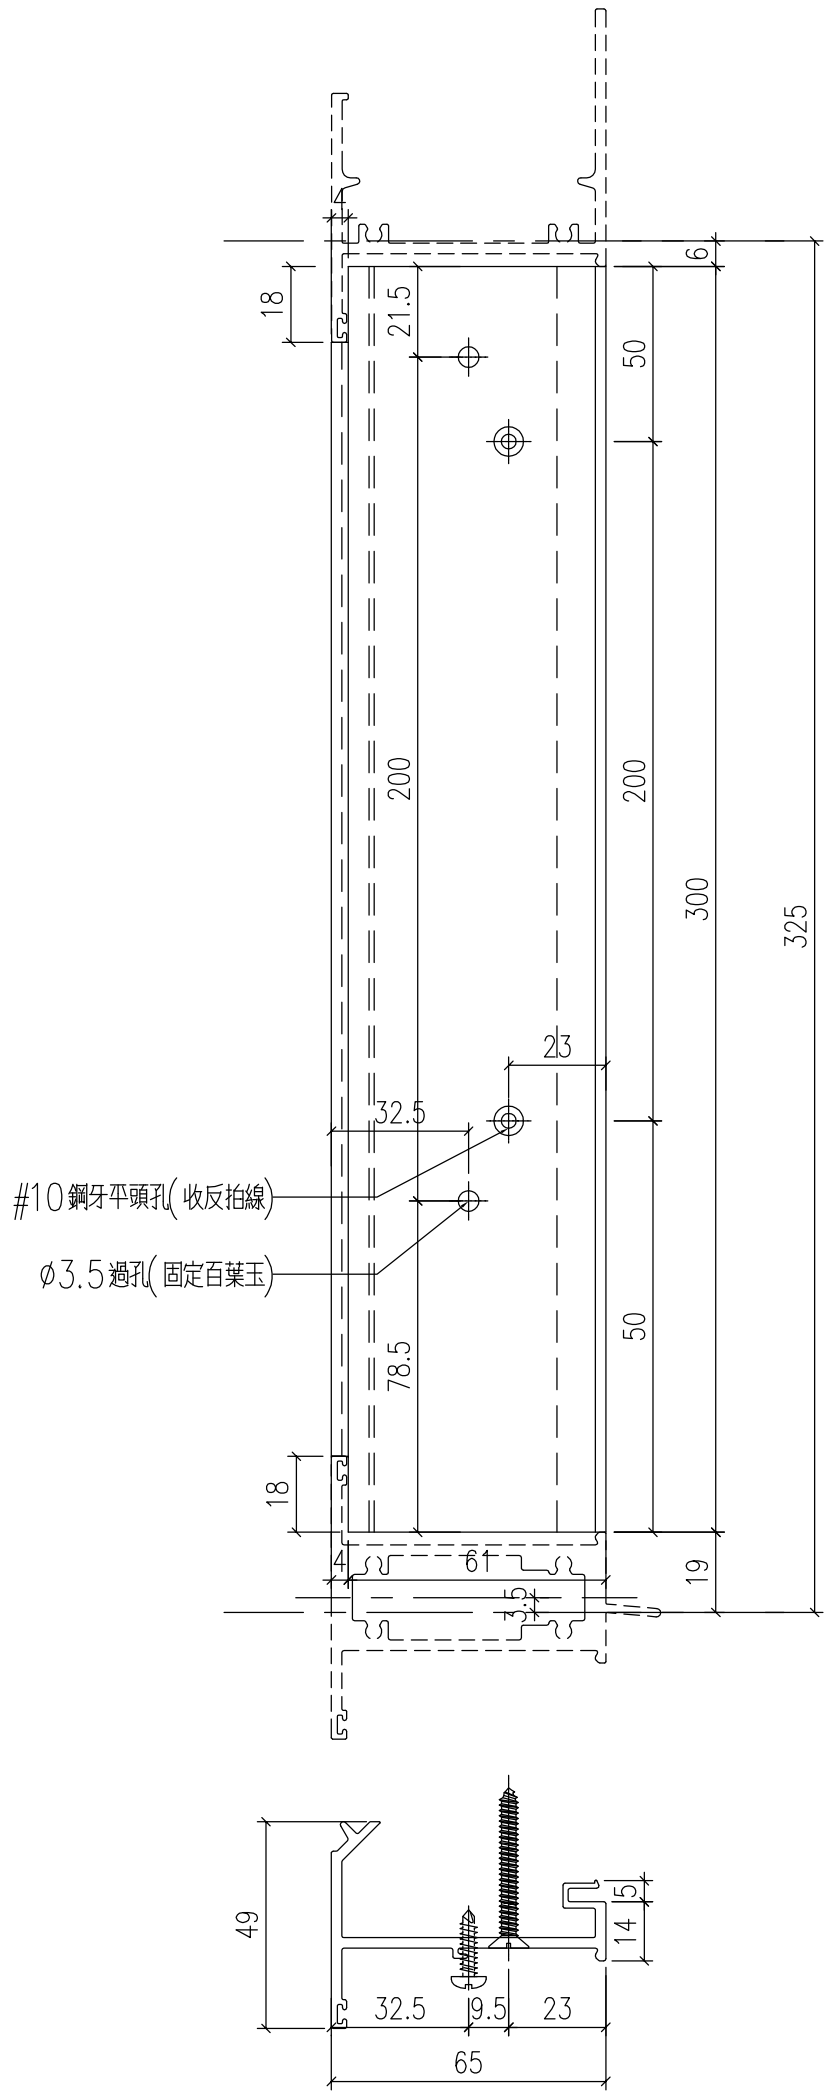


工程號	J-857	地盤	啟德站		附件	
名　稱	梗反拍線			採　用		
材　料	X86039			地盤		
顏　色	深灰色			工廠		

EG-DWG1

美特鋁質 有限公司 MIDI Aluminium Fabricator Ltd.					類別		物料號		
					制圖	HHQ	2021.12.17	圖號	J857-GFP3L
修改	A	-			復核	WLQ	2021.12.17	數量	
日期	12.27	-			批准			位置	

加工數量 132

原EI/4162/21

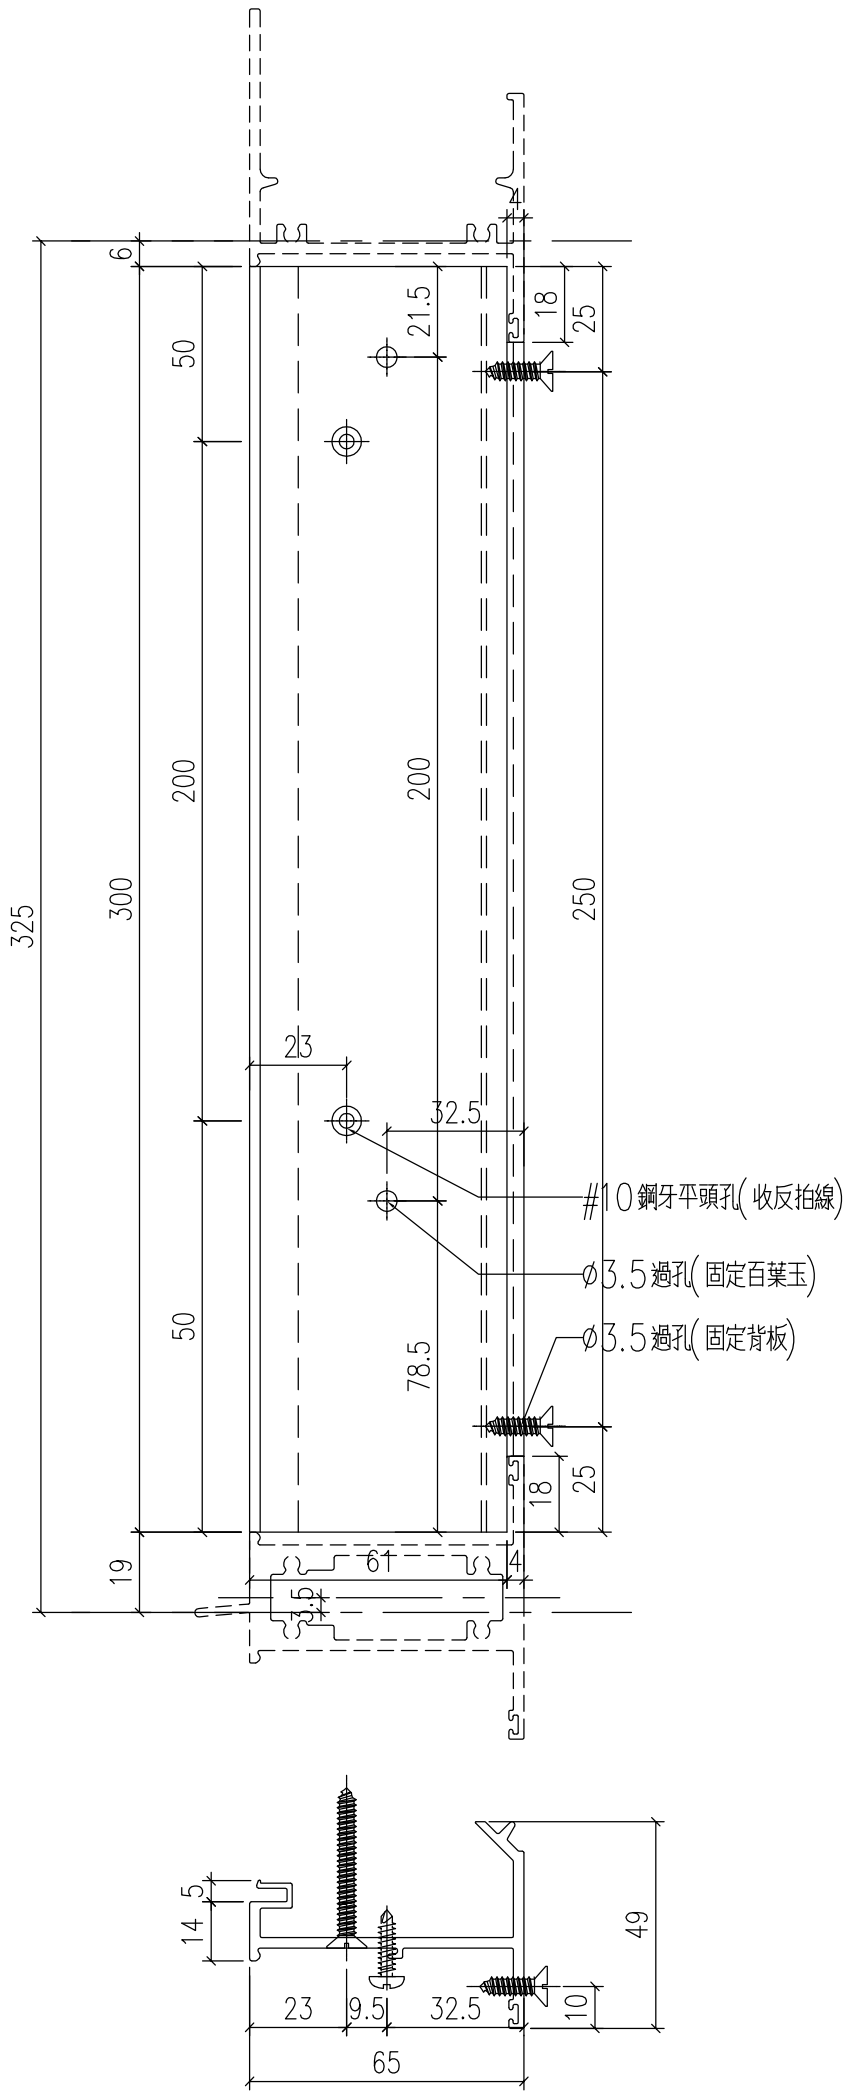


工程號	J-857	地盤	啟德站		附件	
名　稱	梗反拍線			採　用		
材　料	X86039			地盤		
顏　色	深灰色			工廠		

EG-DWG1

美特鋁質 有限公司 MIDI Aluminium Fabricator Ltd.					類別		物料號		
					制圖	HHQ	2021.12.17	圖號	J857-GFP3R
修改	A	-			復核	WLQ	2021.12.17	數量	
日期	12.27	-			批准			位置	

原EI/4162/21

加工數量 109

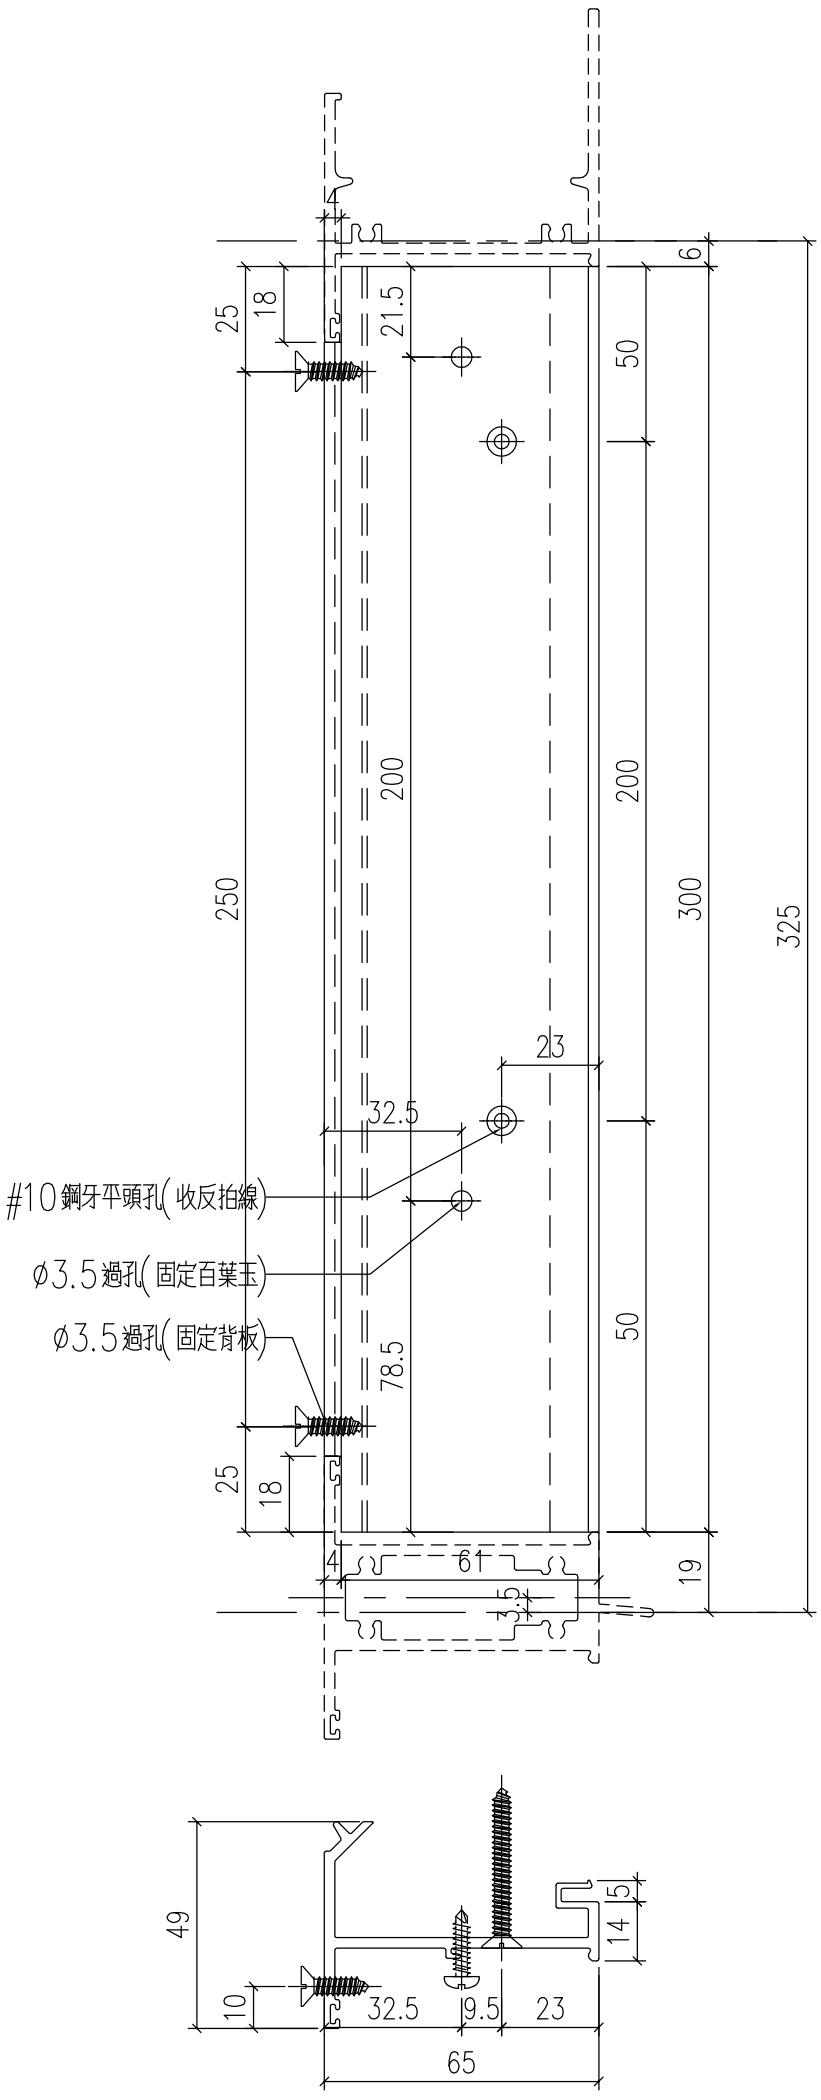


工程號	J-857	地盤	啟德站		附件	
名　稱	梗反拍線			採　用		
材　料	X86039			地盤		
顏　色	深灰色			工廠		

EG-DWG1

美特鋁質 有限公司 MIDI Aluminium Fabricator Ltd.					類別		物料號		
					制圖	HHQ	2021.12.17	圖號	J857-GFP4L
修改	A	-			復核	WLQ	2021.12.17	數量	
日期	12.27	-			批准			位置	

原EI/4162/21

加工數量 26

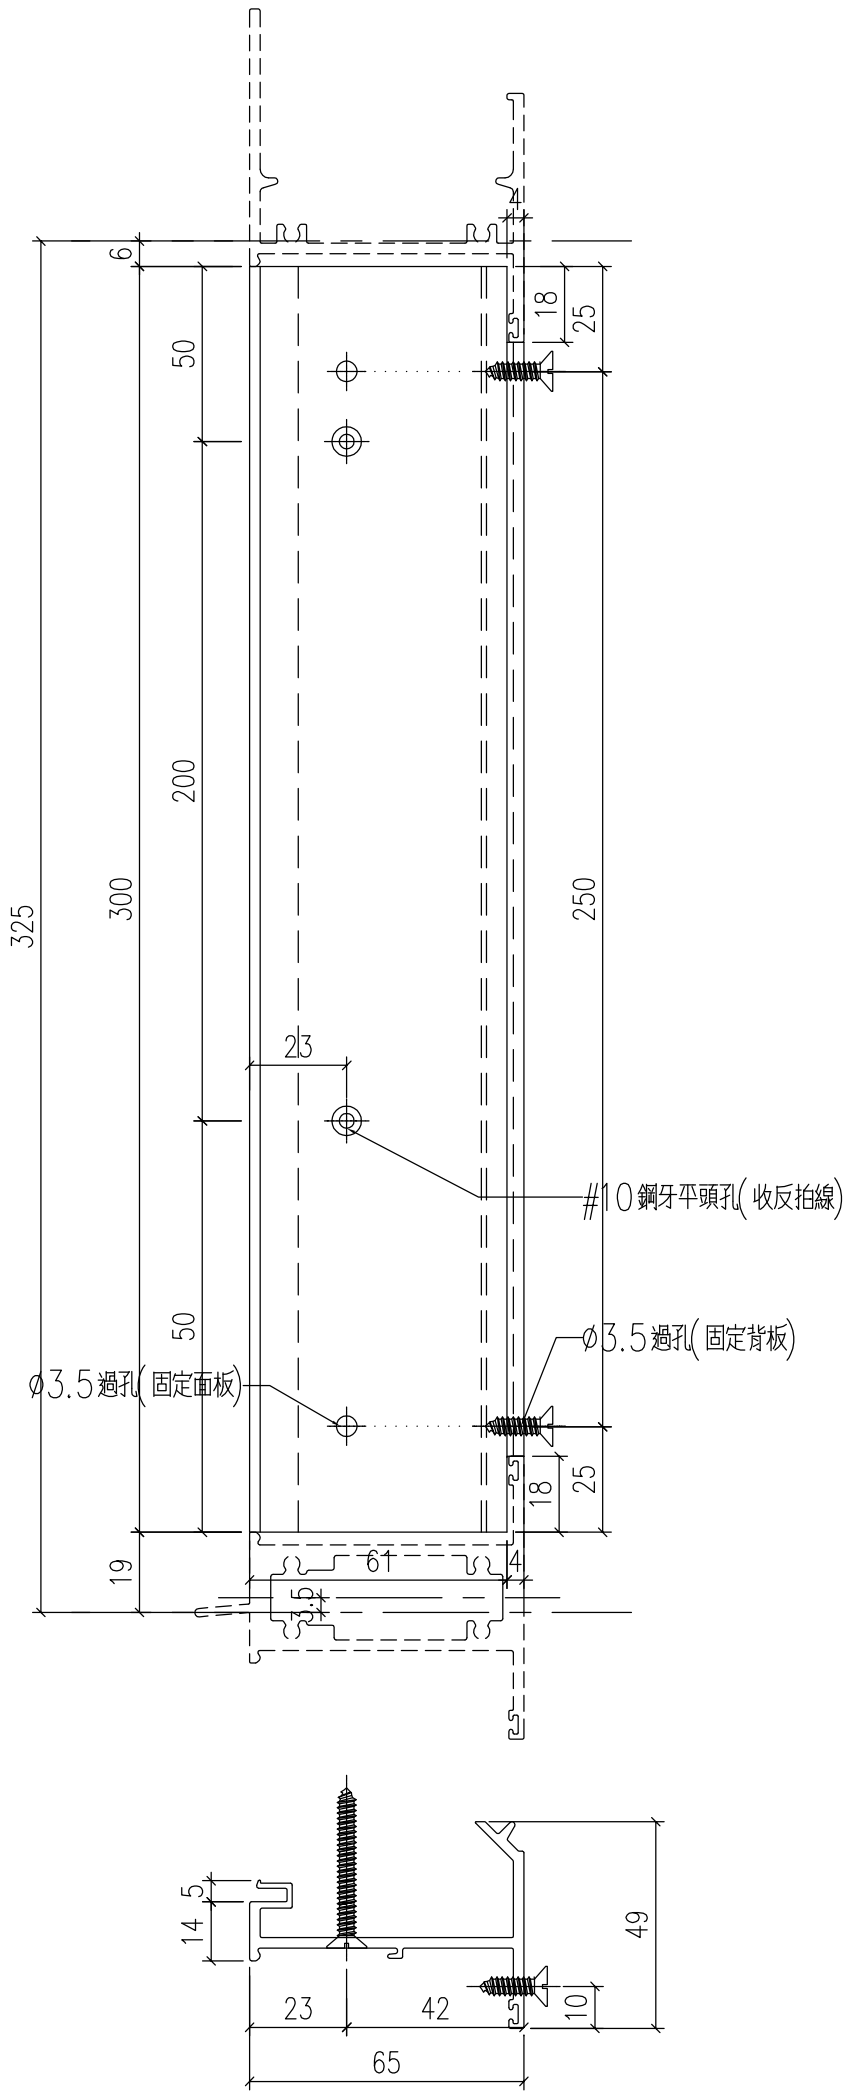


工程號	J-857	地盤	啟德站		附件	
名　稱	梗反拍線			採　用		
材　料	X86039			地盤		
顏　色	深灰色			工廠		

EG-DWG1

美特鋁質 有限公司 MIDI Aluminium Fabricator Ltd.					類別		物料號		
					制圖	HHQ	2021.12.17	圖號	J857-GFP4R
修改	A	-			復核	WLQ	2021.12.17	數量	
日期	12.27	-			批准			位置	

原EI/4162/21

加工數量	26

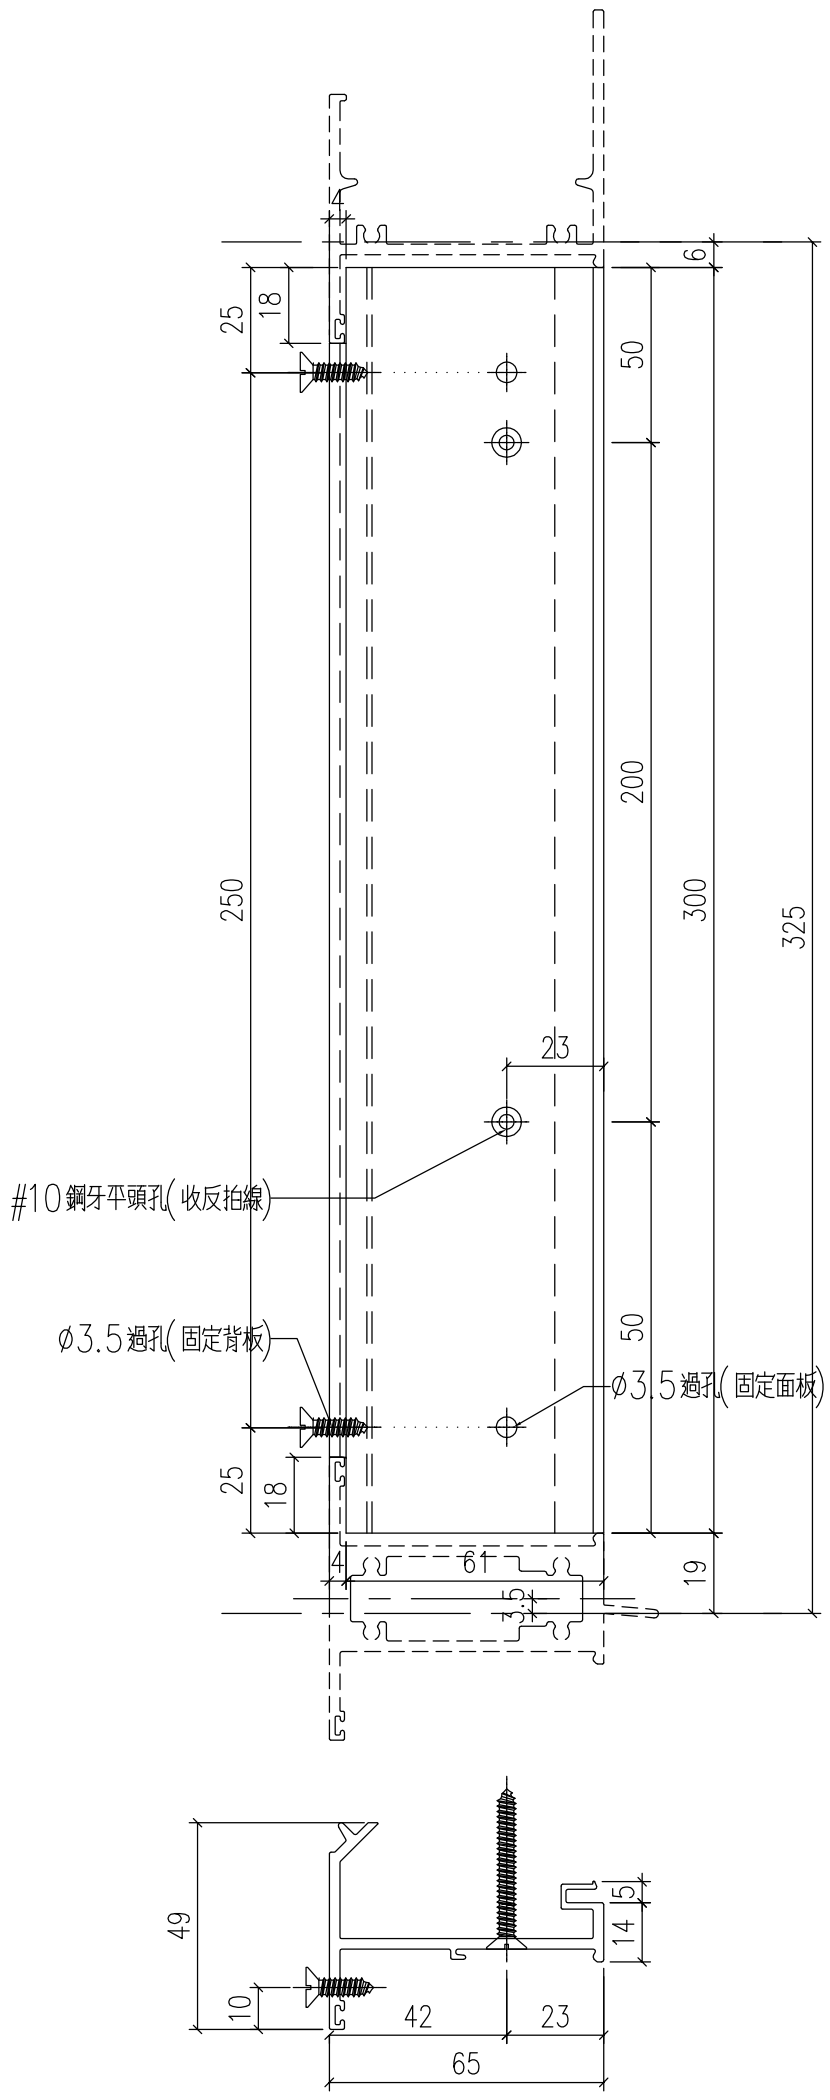


工程號	J-857	地盤	啟德站			附件	
名　稱	梗反拍線			採　用			
材　料	X86039			地盤			
顏　色	深灰色			工廠			

EG-DWG1

美特鋁質 有限公司 MIDI Aluminium Fabricator Ltd.					類別		物料號		
					制圖	HHQ	2021.12.17	圖號	J857-GFP5L
修改	A	-			復核	WLQ	2021.12.17	數量	
日期	12.27	-			批准			位置	

原EI/4162/21

加工數量 26

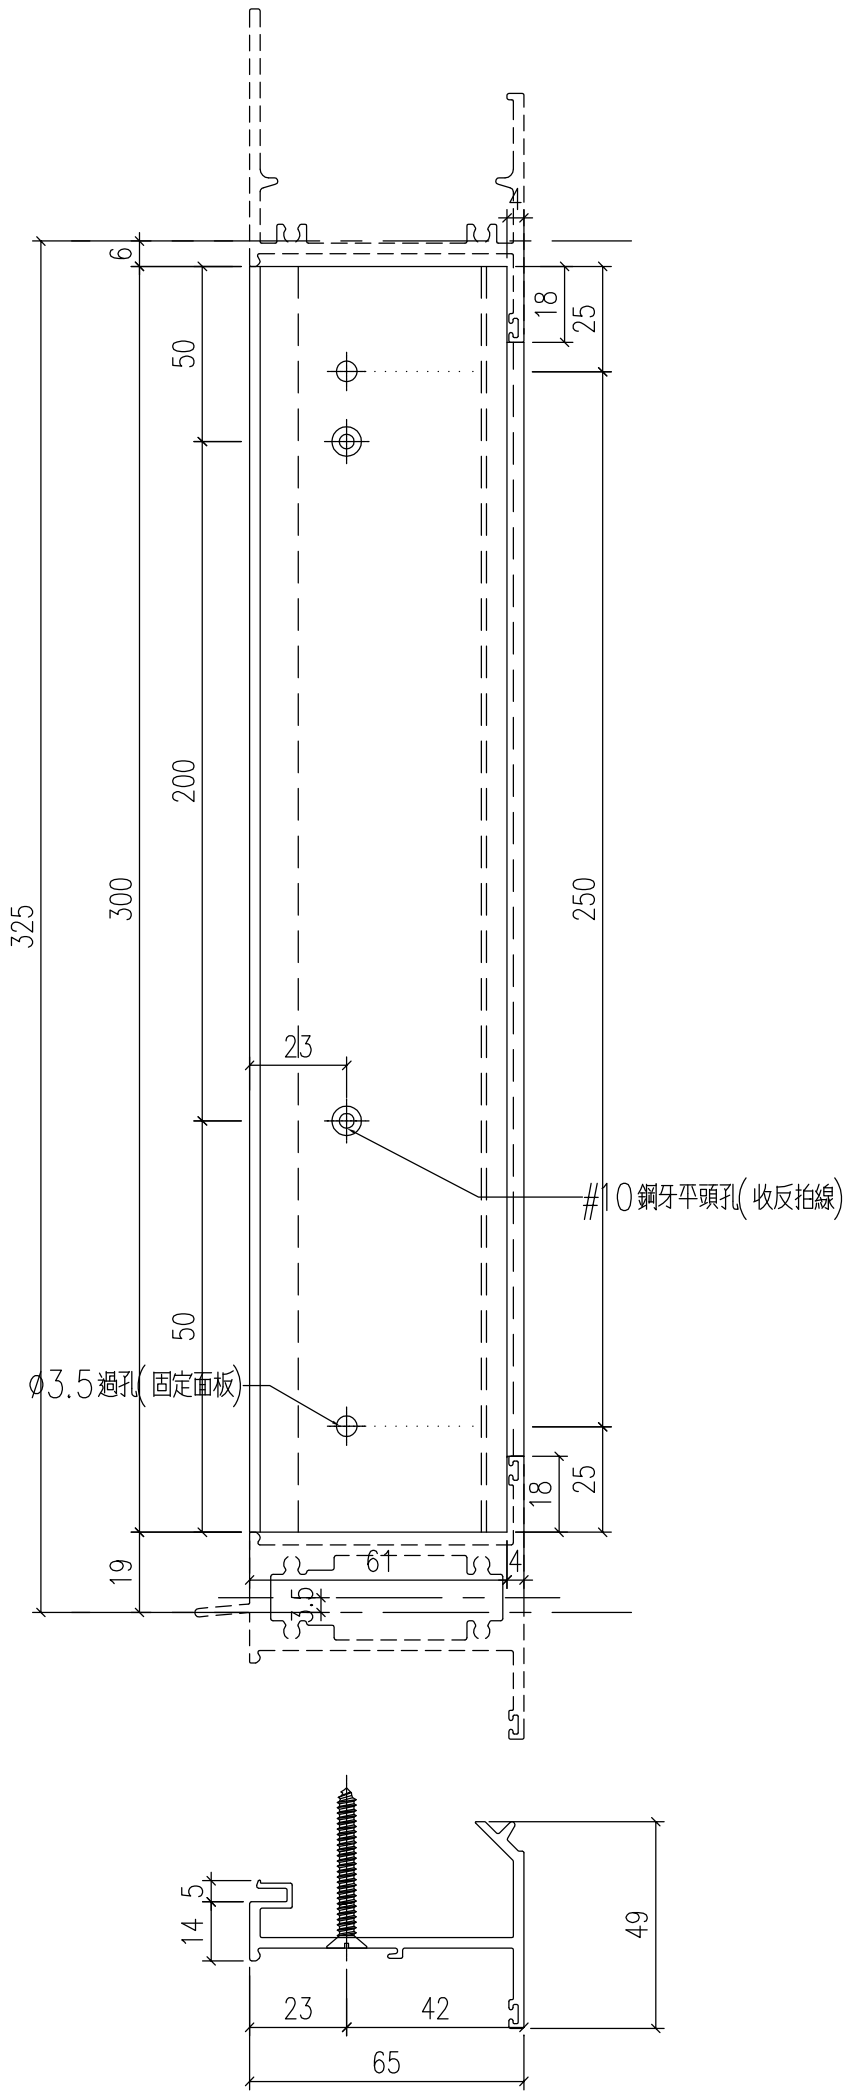


工程號	J-857	地盤	啟德站		附件	
名　稱	梗反拍線			採　用		
材　料	X86039			地盤		
顏　色	深灰色			工廠		

EG-DWG1

美特鋁質 有限公司 MIDI Aluminium Fabricator Ltd.					類別		物料號		
					制圖	HHQ	2021.12.17	圖號	J857-GFP5R
修改	A	-			復核	WLQ	2021.12.17	數量	
日期	12.27	-			批准			位置	

原EI/4162/21


加工數量 26

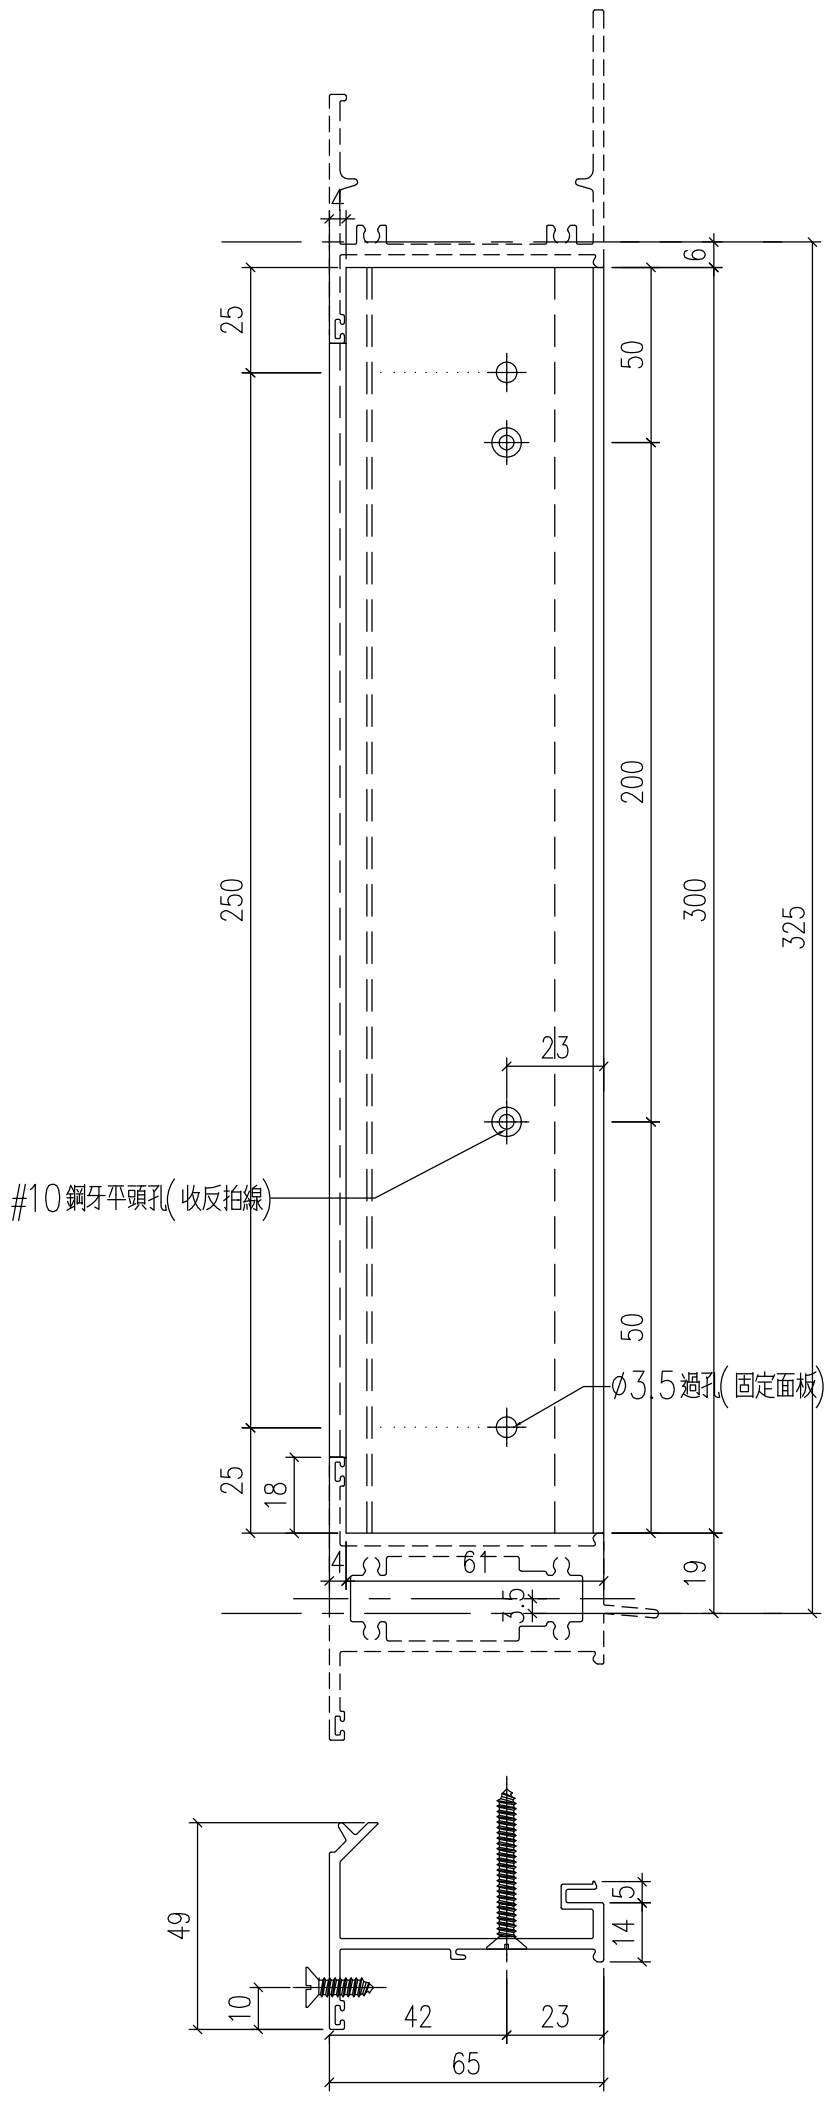

工程號	J-857	地盤	啟德站		附件	
名　稱	梗反拍線			採　用		
材　料	X86039			地盤		
顏　色	深灰色			工廠		

鋁料編号	L		N		A	数量
AW12-HFP1	402.5	300	x	1	51.25	54
AW13-HFP1	980	300	x	3	40	56
AW14-HFP1	507.5	300	x	1	103.75	104
AW18-HFP1	482.5	300	x	1	91.25	112
AW20-HFP1	359.5	300	x	1	29.75	46

原EI/4162/21

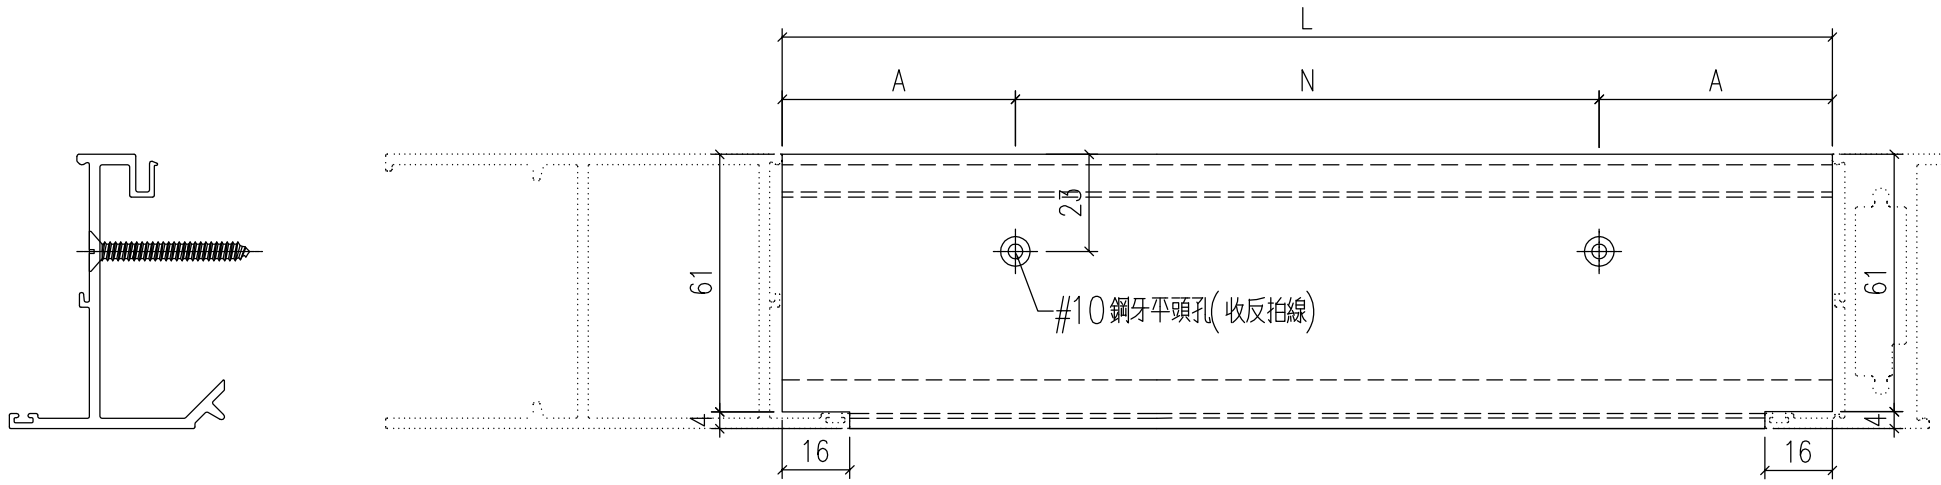

圖號	數量	位置
J857-HFP1		

物料號	2021.12.17	2021.12.17	

類別	
制圖	LHHQ
復核	WLQ
批准	

修改	A	-		
日期	12.27	-		


美特鋁質 有限公司
MIDI Aluminium Fabricator Ltd.

工程號	J-857	地盤	啟德站			附
名稱	橫反拍線			採用		件
材料	X86035			地盤		
顏色	深灰色			工廠		

EG-DWG1

EG-DWG1

铝料编号	L		N		A	B	数量
AW12-FPX-LJ1	402.5	300	x	1	51.25	51.25	54
AW13-FPX-LJ1	980	300	x	3	40	40	56
AW14-FPX-LJ1	507.5	300	x	1	103.75	103.75	104
AW18-FPX-LJ1	482.5	300	x	1	91.25	91.25	112
AW20-FPX-LJ1	359.5	300	x	1	29.75	29.75	46
FPX-LJ1	200	130	x	1	35	35	81
FPX-LJ2	300	200	x	1	50	50	1066
FPX-LJ3	400	250	x	1	75	75	320

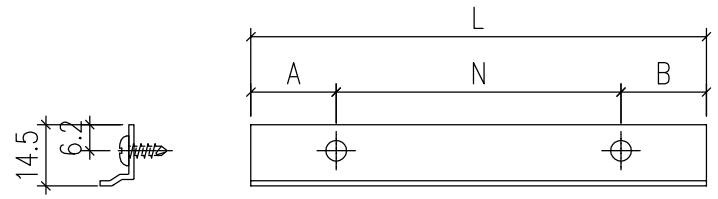

原EI/4162/21

物料號			
	圖號	J857-FPX-LJ1	
	數量		
	位置		
2021.12.17	類別		
2021.12.17	制圖	HHQ	
	復核	WLQ	
	批准		


修改	A	-			
日期	12.27	-			


美特鋁質 有限公司
MIDI Aluminium Fabricator Ltd.

工程號	J-857	地盤	啟德站		
名稱	反拍线挡胶铝角			採用	附件
材料	X86042			地盤	件
顏色	MILL			工廠	

铝料编号	L	A	N	B		M		C	D	数量
AW12-SZH1	783	241.5	300	241.5	300	x	2	91.5	91.5	27
AW16-SZH1	812	241	330	241	300	x	2	106	106	54
AW35-SZH1	562	151	260	151	300	x	2	131	131	

原EI/4162/21

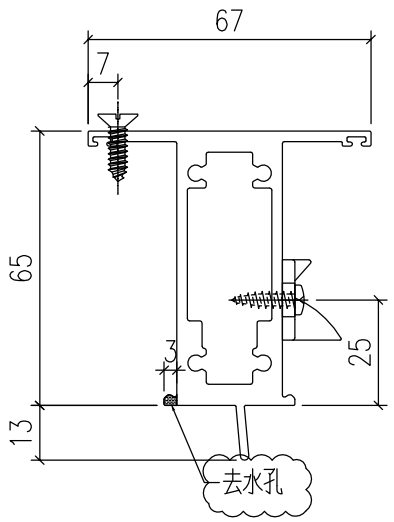

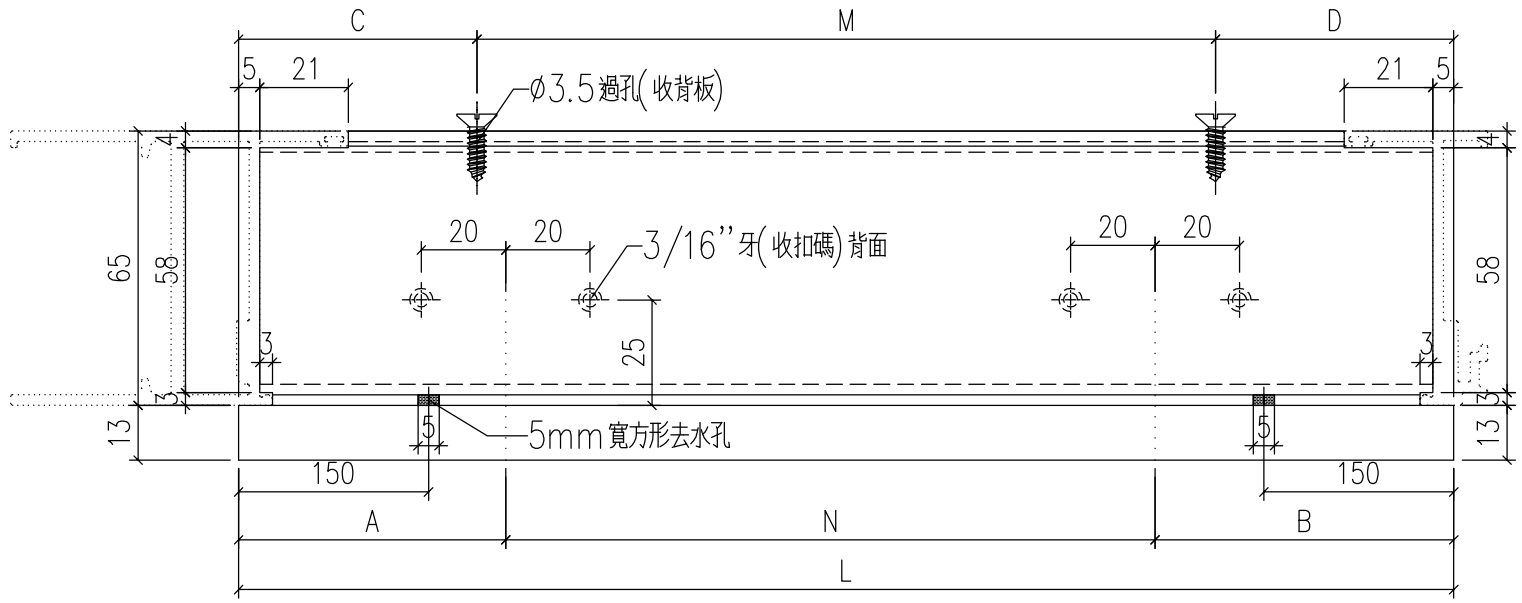

物料號	AW12-SZH1
圖號	
數量	
位置	

類別	制圖	復核	批准
	HHQ	WLQ	

美特鋁質 有限公司
MIDI Aluminium Fabricator Ltd.


修改	A	-		
日期	12.27	-		


工程號	J-857	地盤	敞德站		附件
名稱	上生下生中橫			採用	
材料	X85970			地盤	
顏色	深灰色			工廠	

EG-DWG1

原EI/4162/21

物料編號	長度 L	C	M	D	數量
AW15-SZH1	643	171.5	300	171.5	28
AW17-SZH1	593	146.5	300	146.5	27
AW35R-SZH1	562	131	300	131	80

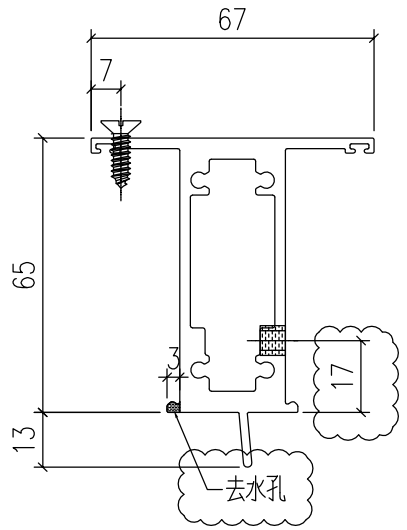

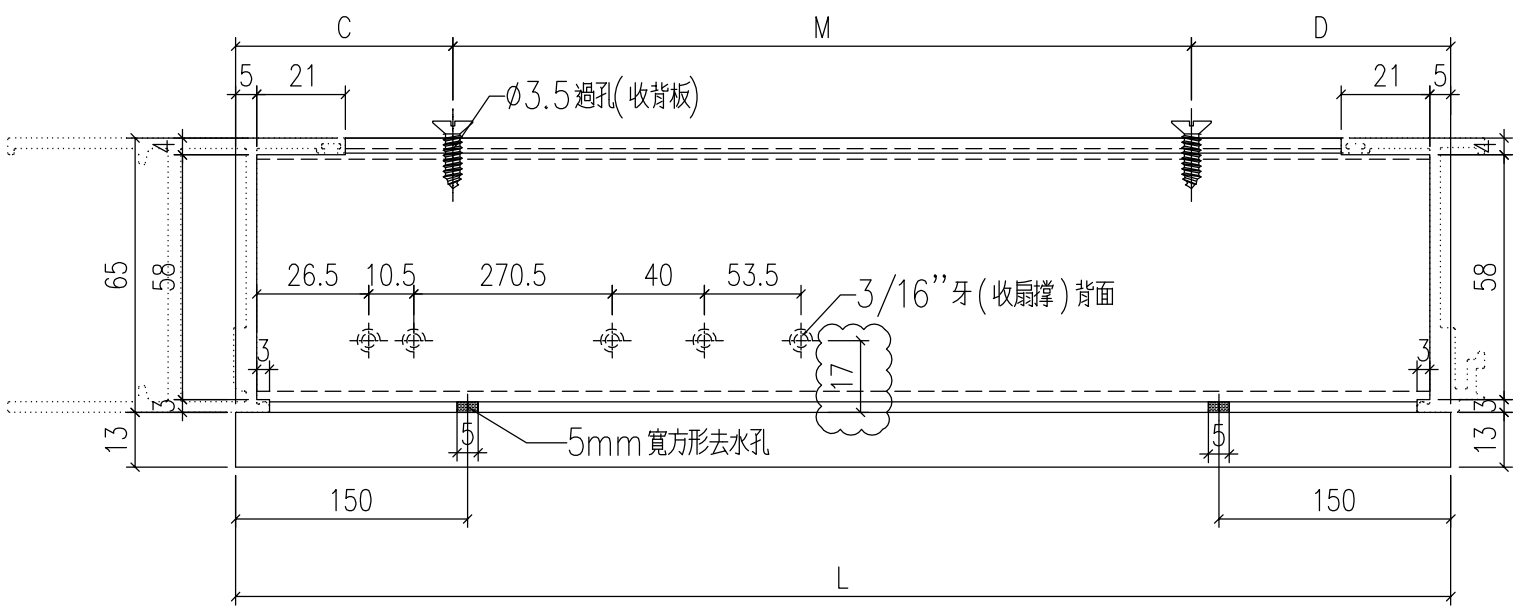

物料號	AW15-SZH1		
	圖號	數量	位置
2021.12.17			
2021.12.17			

類別			
制圖	HHQ		
復核	WLQ		
批准			

美特鋁質 有限公司
MIDI Aluminium Fabricator Ltd.


修改	A	-		
日期	12.27	-		


EG-DWG1

工程號	J-857	地盤	啟德站		附件
名稱	上生下生中橫			採用	
材料	X86970			地盤	
顏色	深灰色			工廠	

物料編號	長度 L	C	M	D	數量
AW15R-SZH1	643	171.5	300	171.5	24
AW17R-SZH1	593	146.5	300	146.5	27
AW35-SZH1	562	131	300	131	80

原EI/4162/21

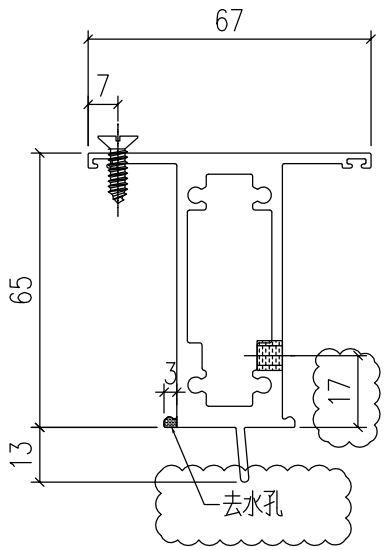

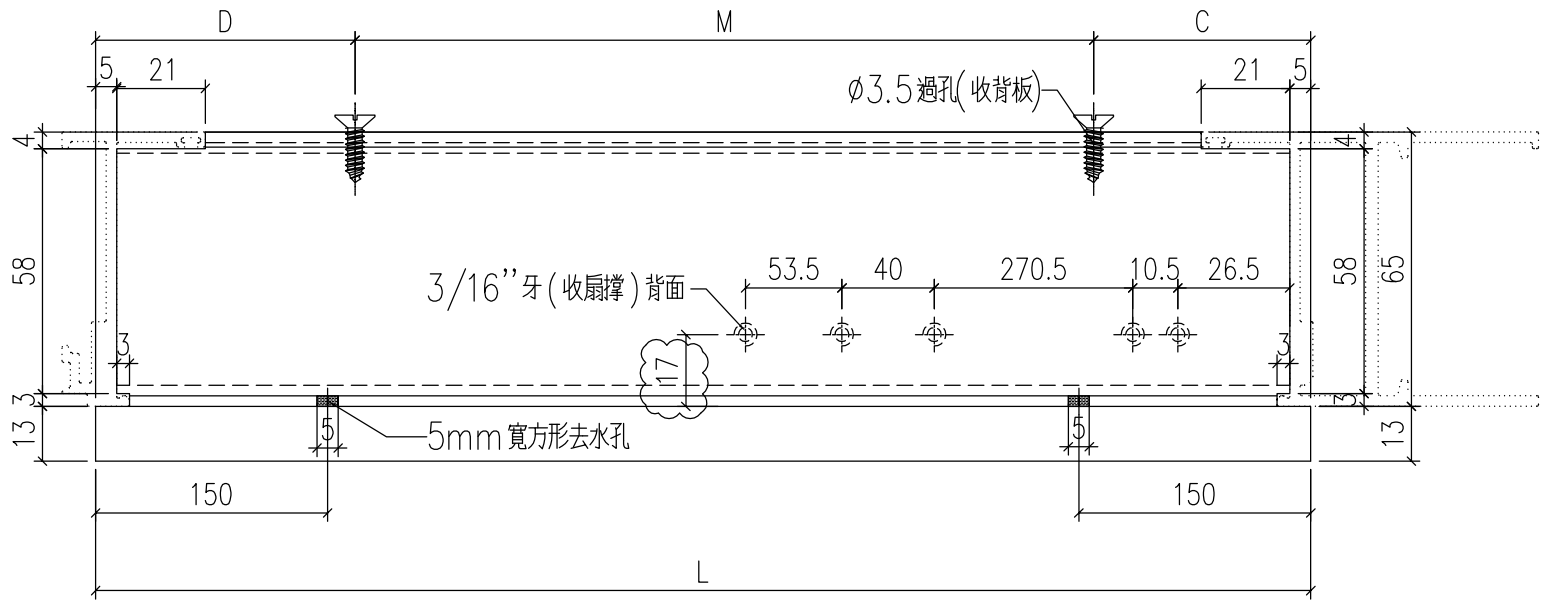

物料號	AW15R-SZH1		
	圖號	數量	位置
2021.12.17			
2021.12.17			

類別		
制圖	HHQ	
復核	WLQ	
批准		

美特鋁質 有限公司
MIDI Aluminium Fabricator Ltd.

修改	A	-		
日期	12.27	-		


EG-DWG1

工程號	J-857	地盤	啟德站		附
名稱	上生下生中橫			採用	件
材料	X85970			地盤	
顏色	深灰色			工廠	


EG-DWG1

美特鋁質 有限公司 MIDI Aluminium Fabricator Ltd.					類別		物料號		
					制圖	HHQ	2021.12.17	圖號	AW13-SZH1
修改	A	-			復核	WLQ	2021.12.17	數量	
日期	12.27	-			批准			位置	


加工數量 28

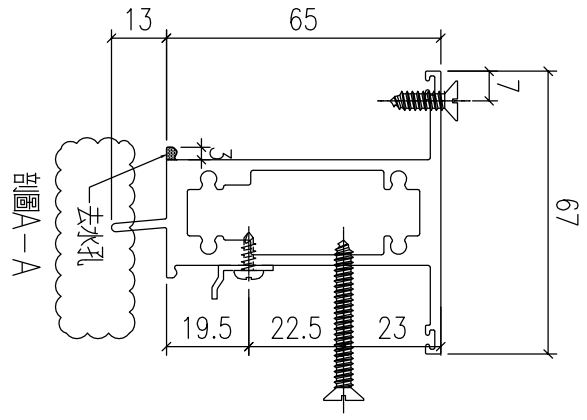

剖圖A-A

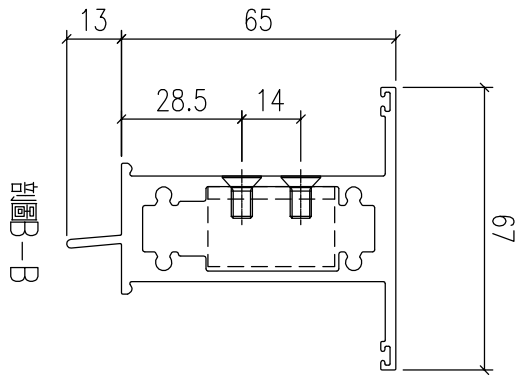

剖圖B-B

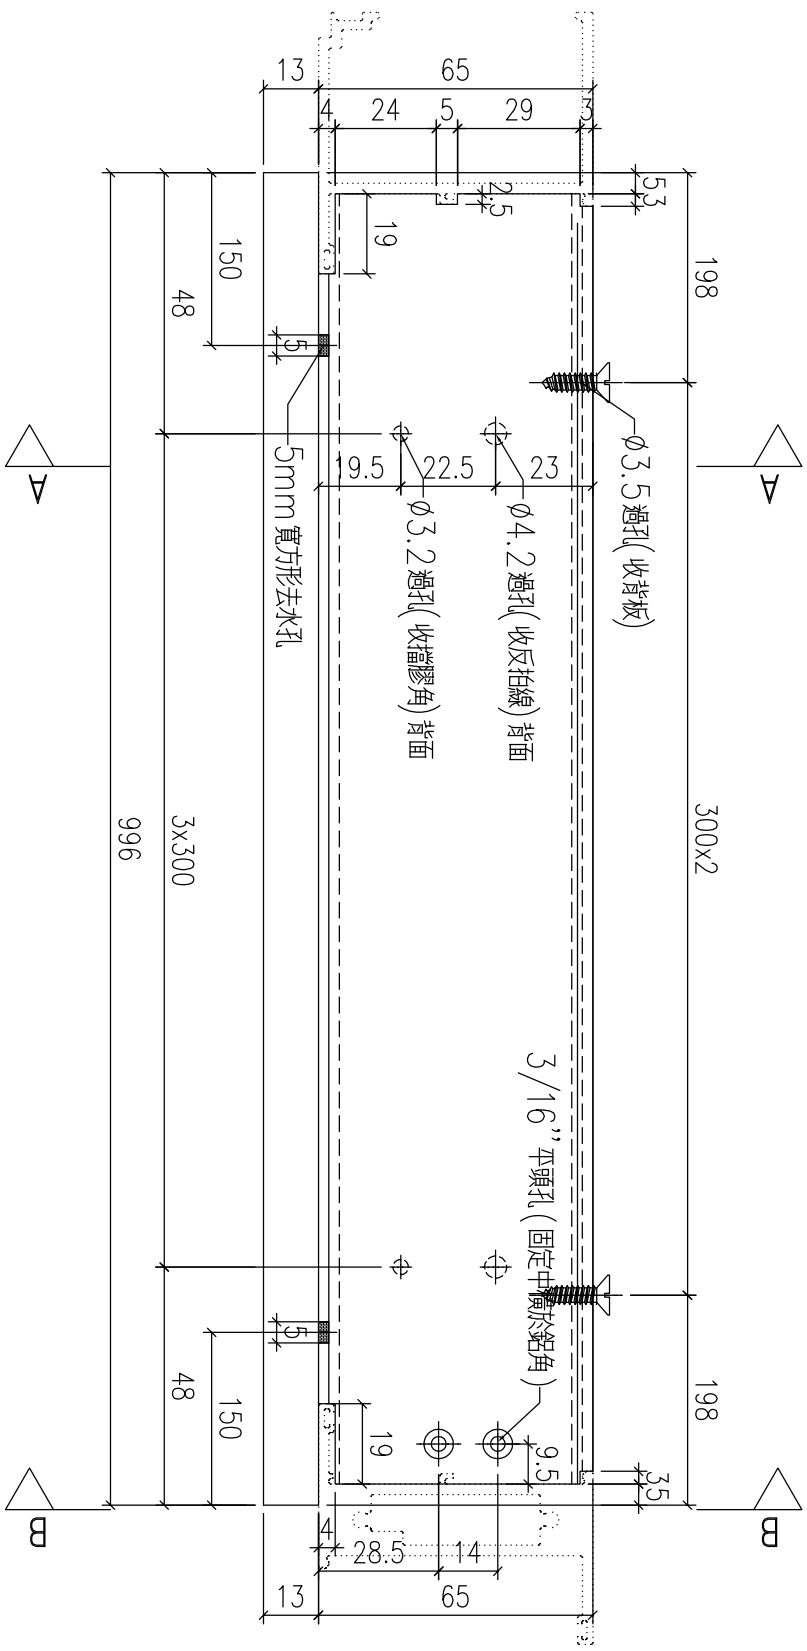


原EI/4162/21

工程號	J-857	地盤	啟德站		附件	
名　稱	上生下生中橫			採　用		
材　料	X85970			地盤		
顏　色	深灰色			工廠		

加工數量 28

原EI/4162/21

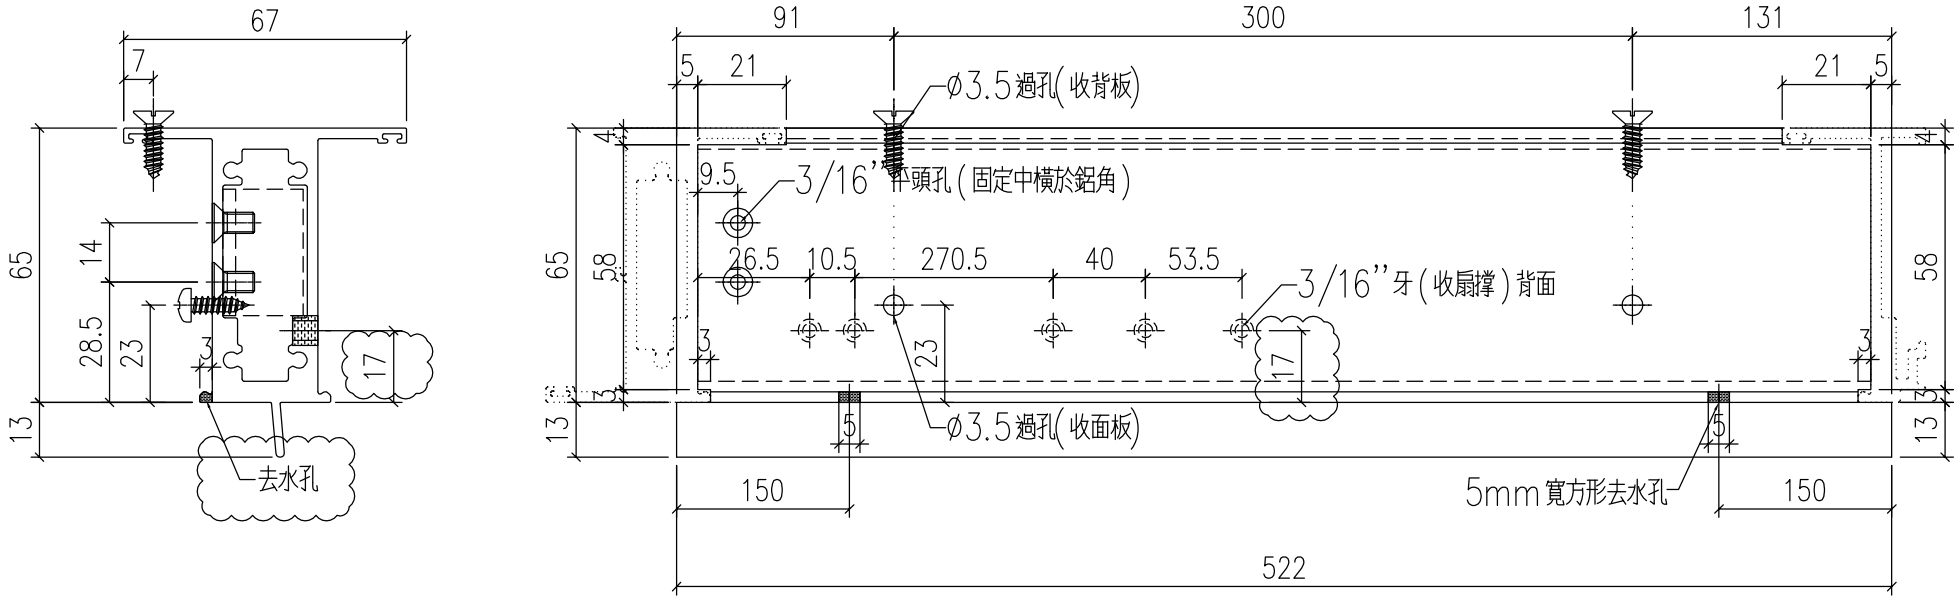

物料號			
		圖號	AW13-SZH2
		數量	
		位置	
類別	HHQ	2021.12.17	
制圖	WLQ	2021.12.17	
復核			
批准			

美特鋁質 有限公司
MIDI Aluminium Fabricator Ltd.

修改	A	-			
日期	12.27	-			


工程號	J-857	地盤	啟德站		
名稱	上生下生中橫			採用	
材料	X85970			地盤	
顏色	深灰色			工廠	

附件


EG-DWG1

铝料编号	L	L1	A		N			M		C	D	数量
AW12-SZH2	948	422	59.5	300	x	1	275	x	3	26	97	27
AW20-SZH1	905	379	37.5	300	x	1	300	x	2	146.5	158.5	23
AW14-SZH1	1053	527	112	300	x	1	300	x	3	41	112	28
AW18-SZH1	1028	502	99.5	300	x	1	300	x	2	178.5	249.5	28


原EI/4162/21

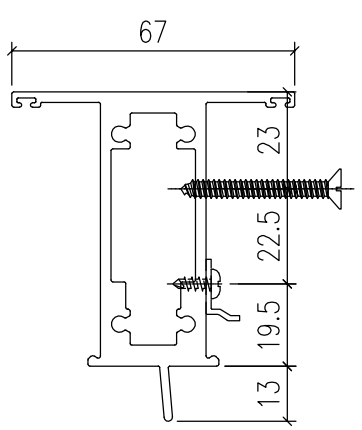


剖圖B-B

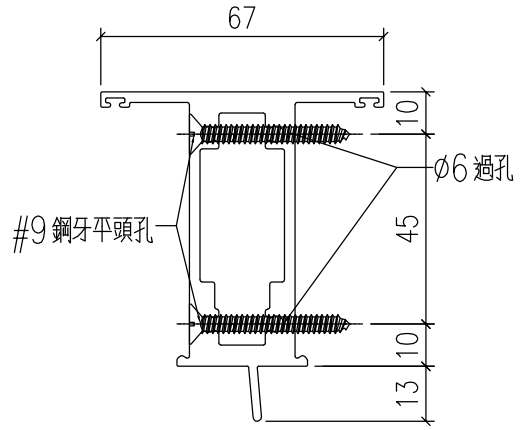

剖圖C-C

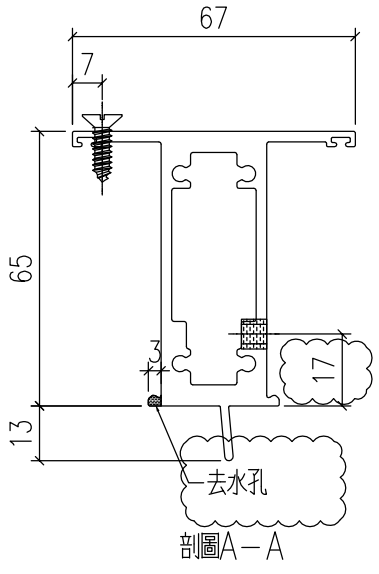

剖圖A-A

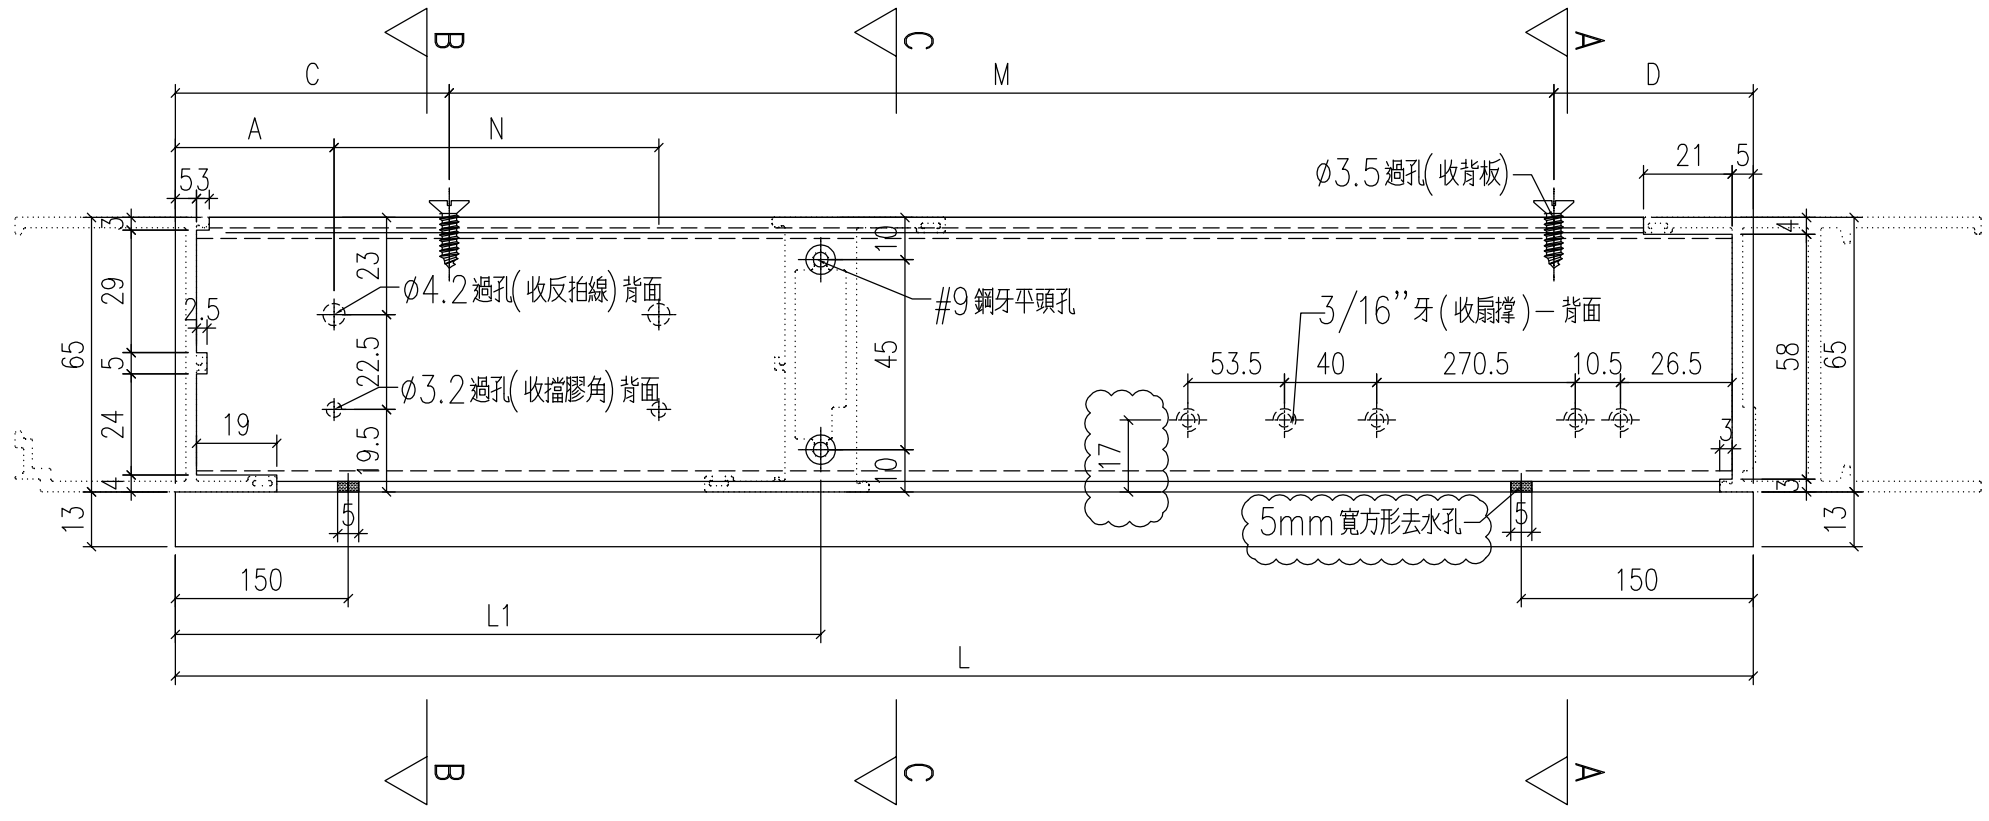

物料號			
	圖號	AW12-SZH2	
2021.12.17	數量		
2021.12.17	位置		

類別	
制圖	HHQ
復核	WLQ
批准	

美特鋁質 有限公司
MIDI Aluminium Fabricator Ltd.


修改	A	-	
日期	12.27	-	

工程號	J-857	地盤	啟德站	採用	附件
名稱	上生下生中橫				
材料	X85970			地盤	
顏色	深灰色			工廠	


EG-DWG1

鋁料編号	L	L1	A	N			M			C	D	数量
AW14R-SZH1	1053	527	112	300	x	1	300	x	3	41	112	24
AW18R-SZH1	1028	502	99.5	300	x	1	300	x	2	178.5	249.5	28


原EI/4162/21

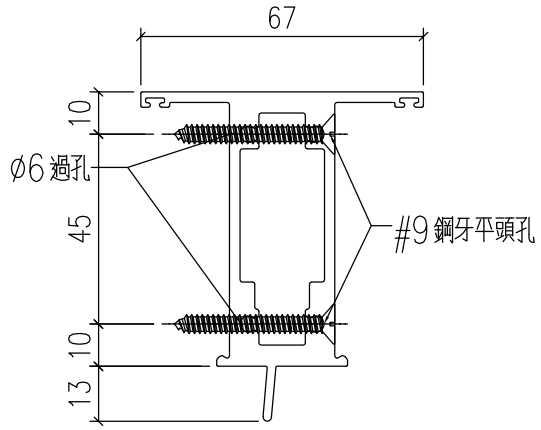


剖圖C-C

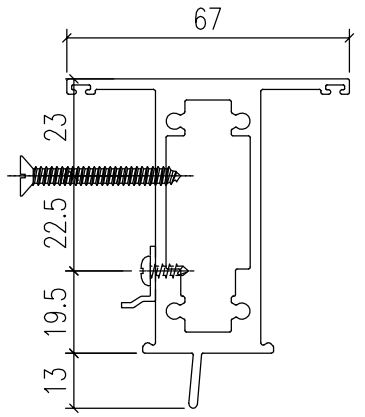

剖圖B-B

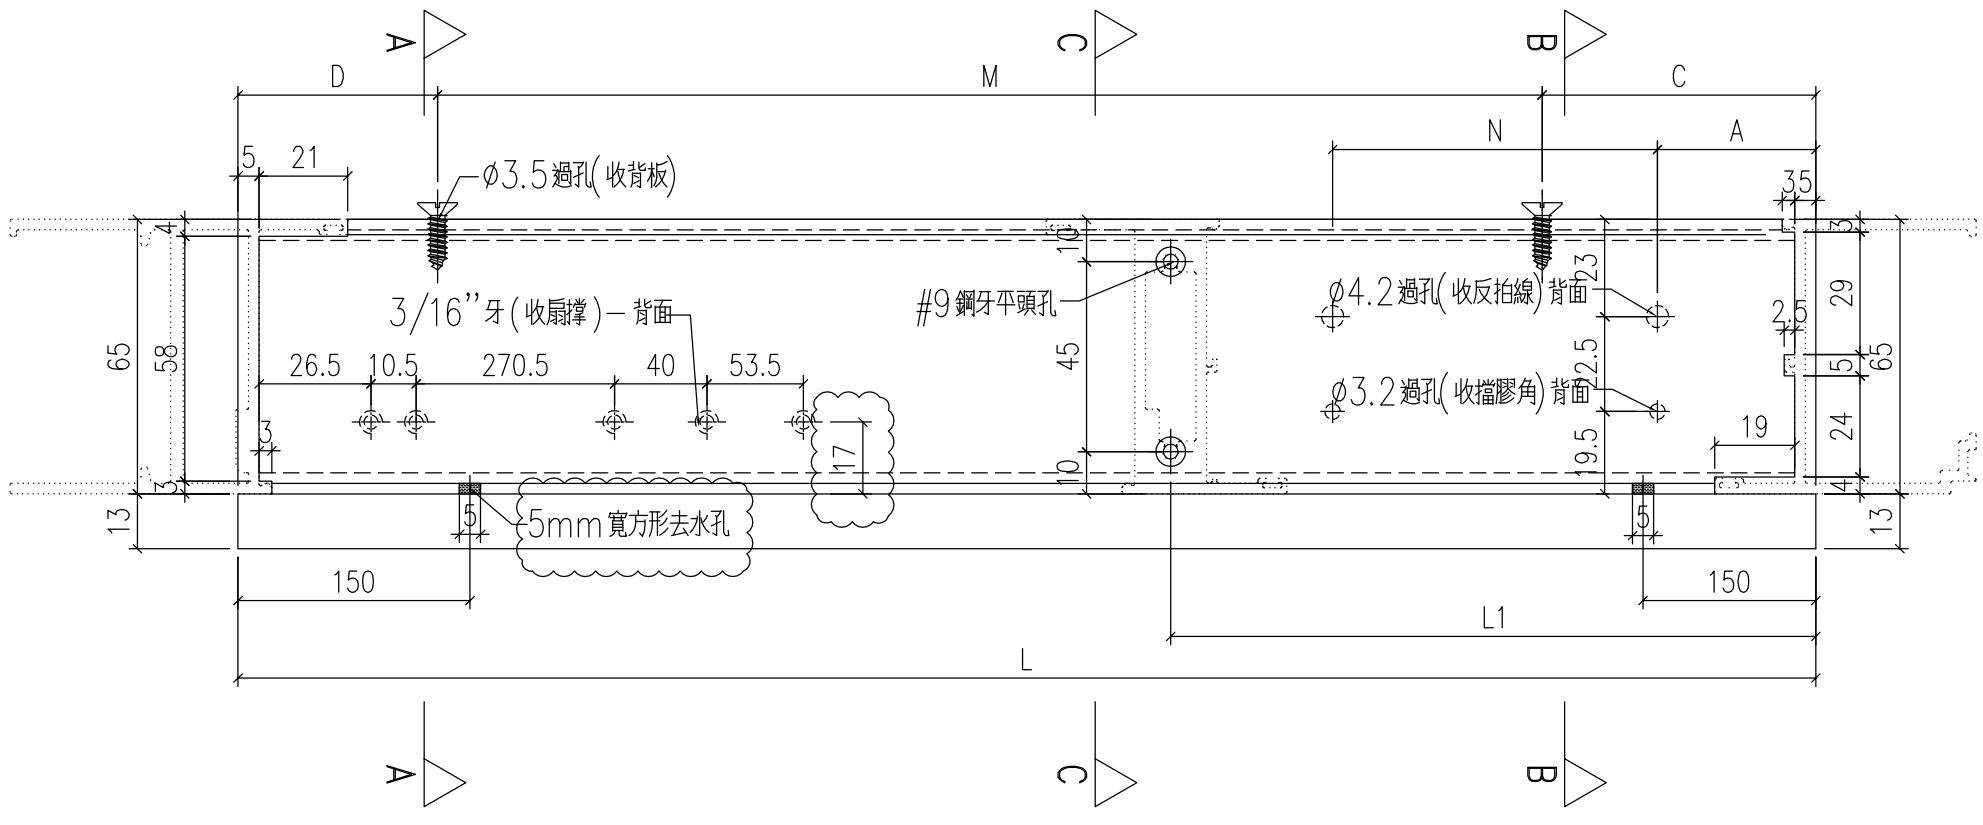

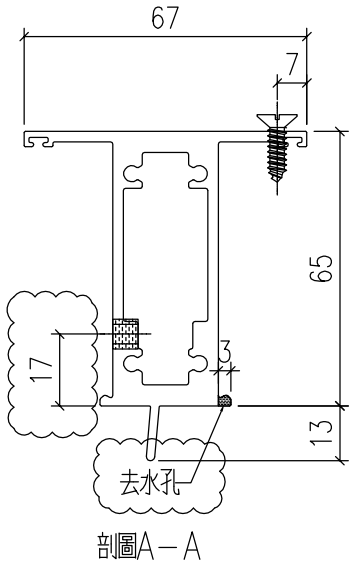

剖圖A-A

物料號	AW14R-SZH1
圖號	
數量	
位置	

類別	
制圖	HHQ
復核	WLQ
批准	

美特鋁質 有限公司
MIDI Aluminium Fabricator Ltd.


修改	A	-		
日期	12.27	-		


EG-DWG1

工程號	J-857	地盤	啟德站	採用	附件
名稱	上生下生中橫				
材料	X85970			地盤	
顏色	深灰色			工廠	

铝料编号	L	A	N	B	数量
AW14-GZH1	286	72.5	200	13.5	28
AW15-GZH1	561	101	300	160	28
AW17-GZH1	586	13.5	2x250	72.5	1
AW18-GZH1	311	85	200	26	28

原EI/4162/21

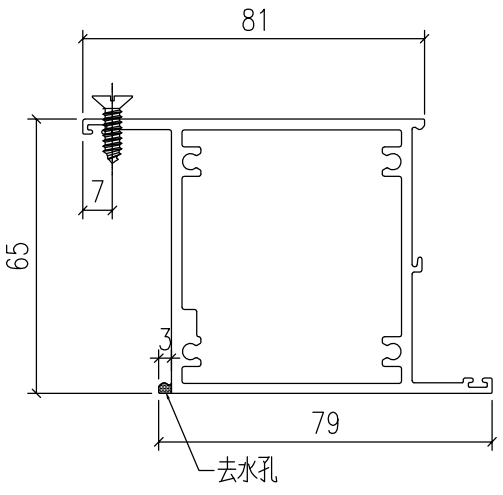

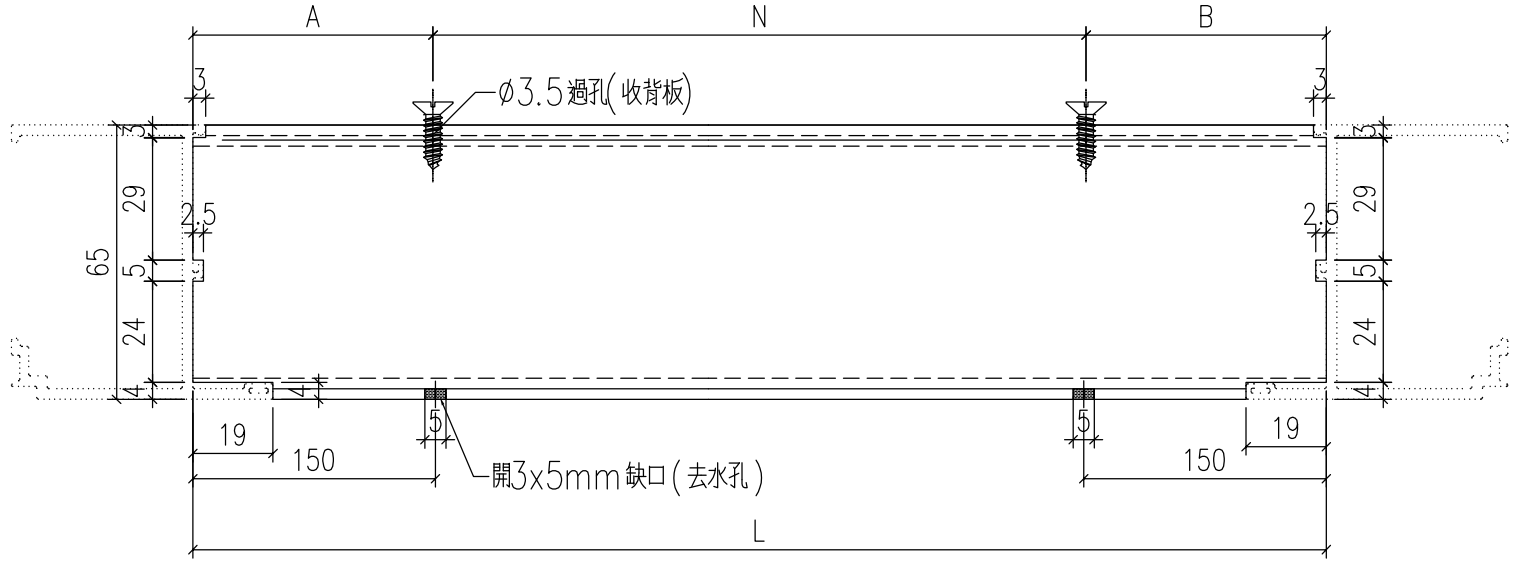

物料號	AW14-GZH1
	圖號
2021.12.17	數量
2021.12.17	位置

類別	
制圖	HHQ
復核	WLQ
批准	

美特鋁質 有限公司
MIDI Aluminium Fabricator Ltd.

修改	A	-		
日期	12.27	-		


EG-DWG1


附件

工程號	J-857	地盤	啟德站		
名稱	上生下梗中橫			採用	
材料	X85965			地盤	
顏色	深灰色			工廠	

铝料编号	L	A	N	B	数量
AW14R-GZH1	286	72.5	200	13.5	24
AW15R-GZH1	561	101	300	160	24
AW17R-GZH1	586	13.5	2x250	72.5	1
AW18R-GZH1	311	85	200	26	28

原EI/4162/21

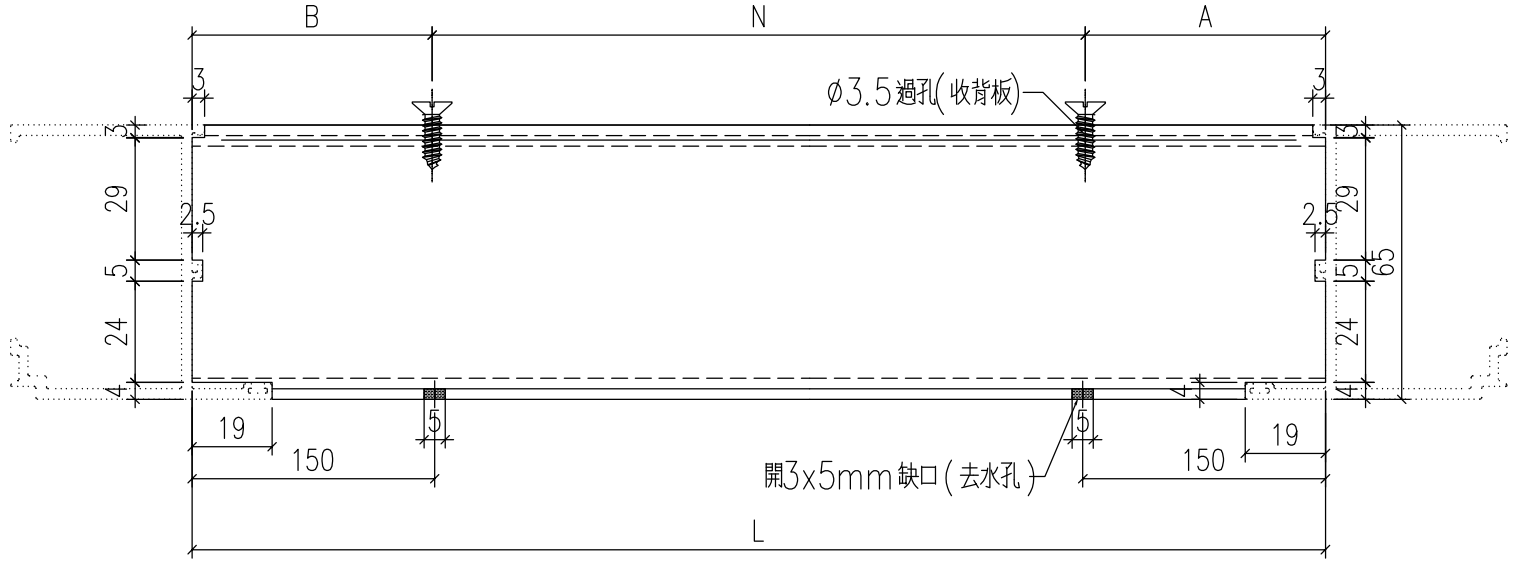

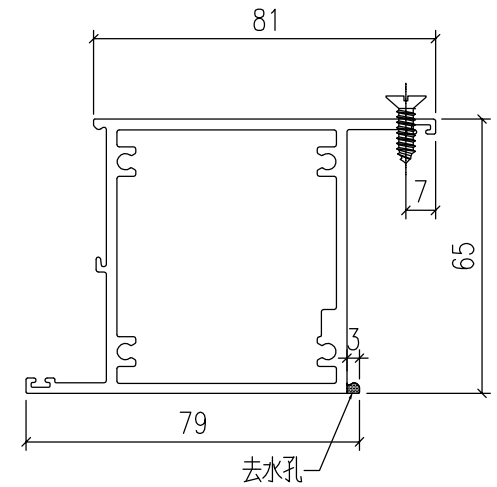

物料號	AW14R-GZH1		
	2021.12.17	2021.12.17	
	HHQ	WLQ	
類別	制圖	復核	批准

修改	A	-			
日期	12.27	-			

美特鋁質 有限公司
MIDI Aluminium Fabricator Ltd.

EG-DWG1


附件


工程號	J-857	地盤	啟德站		
名稱	上生下楣中橫			採用	
材料	X85965			地盤	
顏色	深灰色			工廠	

EG-DWG1

美特鋁質 有限公司 MIDI Aluminium Fabricator Ltd.					類別		物料號		
					制圖	HHQ	2021.12.17	圖號	AW17-GZH1a
修改	A	-			復核	WLQ	2021.12.17	數量	-
日期	12.27	-			批准			位置	

加工數量 26

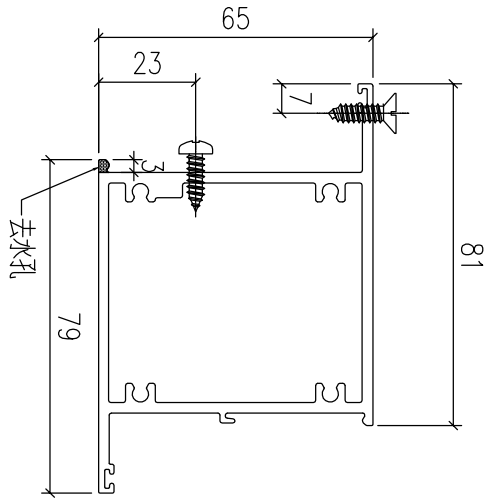

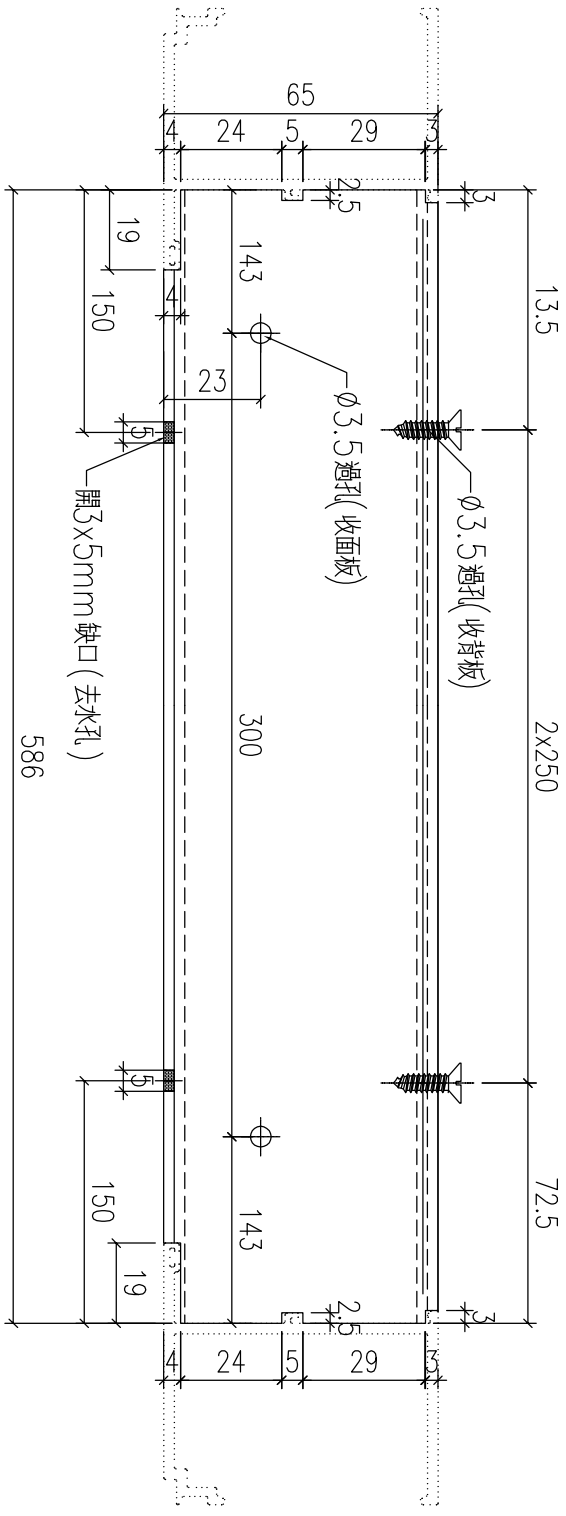



原EI/4162/21

工程號	J-857	地盤	啟德站		附件	
名　稱	上生下梗中橫		採　用			
材　料	X85965		地盤			
顏　色	深灰色		工廠			

加工數量 | 26

原EI/4162/21

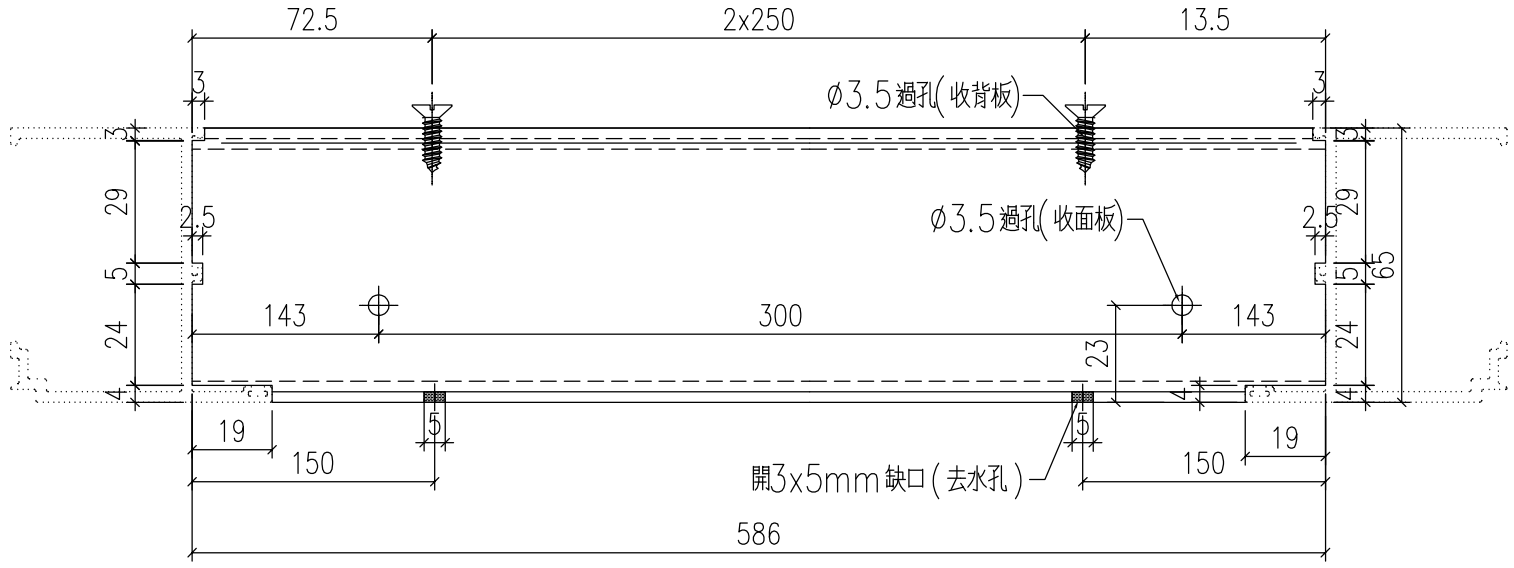

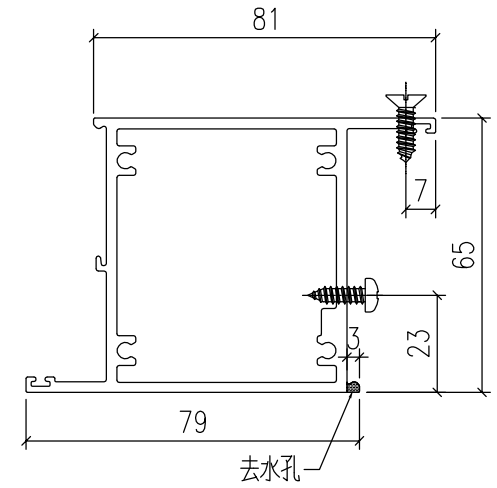

物料號		類別	
2021.12.17	圖號 AW17R-GZH1a	制圖 HHQ	附
2021.12.17	數量 -	復核 WLQ	件
	位置	批准	

修改	A	-			
日期	12.27	-			


美特鋁質 有限公司
MIDI Aluminium Fabricator Ltd.


工程號	J-857	地盤	啟德站	採用	
名稱	上生下楣中橫				
材料	X85965			地盤	
顏色	深灰色			工廠	

EG-DWG1

鋁料編号	L		N		A	B	数量
AW12-BYD1	773	300	x	2	86.5	86.5	27
AW15-BYD1	633	300	x	1	166.5	166.5	28
AW17-BYD1	583	300	x	1	141.5	141.5	27
AW15R-BYD1	633	300	x	1	166.5	166.5	24
AW17R-BYD1	583	300	x	1	141.5	141.5	27
AW16-BYD1	802	300	x	2	101	101	54
AW35-BYD1	552	300	x	1	126	126	80
AW35R-BYD1	552	300	x	1	126	126	80

原EI/4162/21

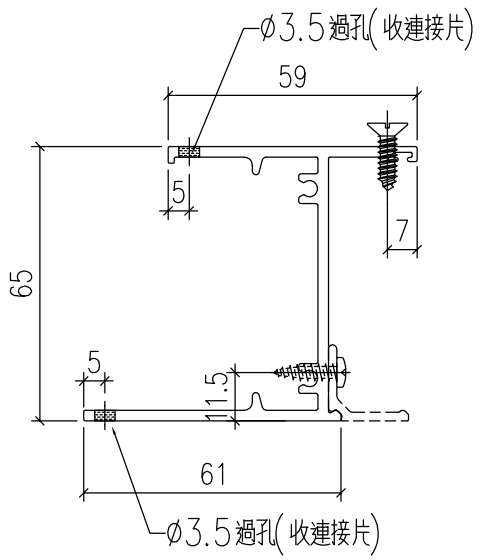

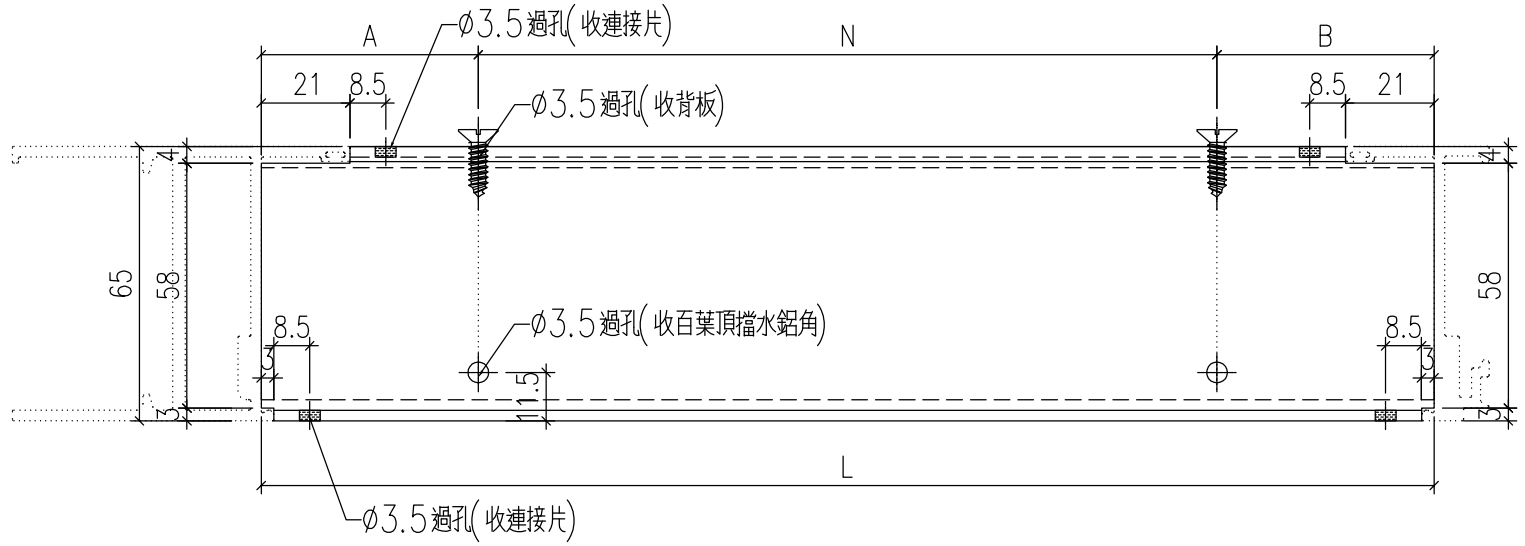

物料號	AW12-BYD1		
	圖號	數量	位置
2021.12.17			
2021.12.17			

類別	IIIIQ
制圖	WLQ
復核	
批准	

美特鋁質 有限公司
MIDI Aluminium Fabricator Ltd.


修改	A	-		
日期	12.27	-		


工程號	J-857	地盤	啟德站		附件
名稱	百叶頂橫			採用	
材料	X86030			地盤	
顏色	深灰色			工廠	

EG-DWG1

铝料编号	L		N		A	B		M		C	D	数量
AW15-BYD2	561	300	x	1	101	160	300	x	1	130.5	130.5	28
AW17-BYD2	586	250	x	2	13.5	72.5	300	x	1	143	143	1
AW14-BYD1	286	200	x	1	72.5	13.5	100	x	1	93	93	28
AW18-BYD1	311	200	x	1	85.5	25.5	100	x	1	105.5	105.5	28

原EI/4162/21

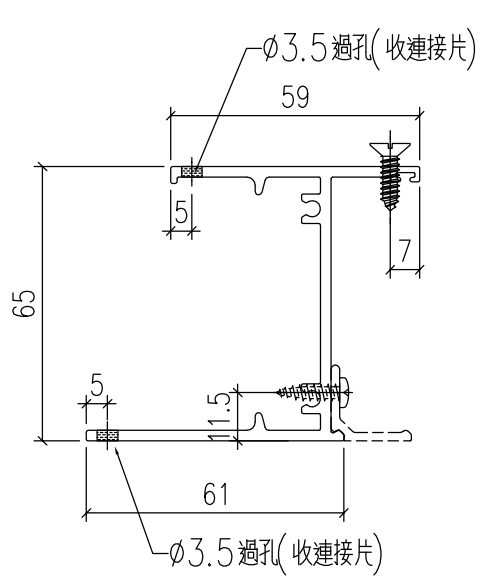

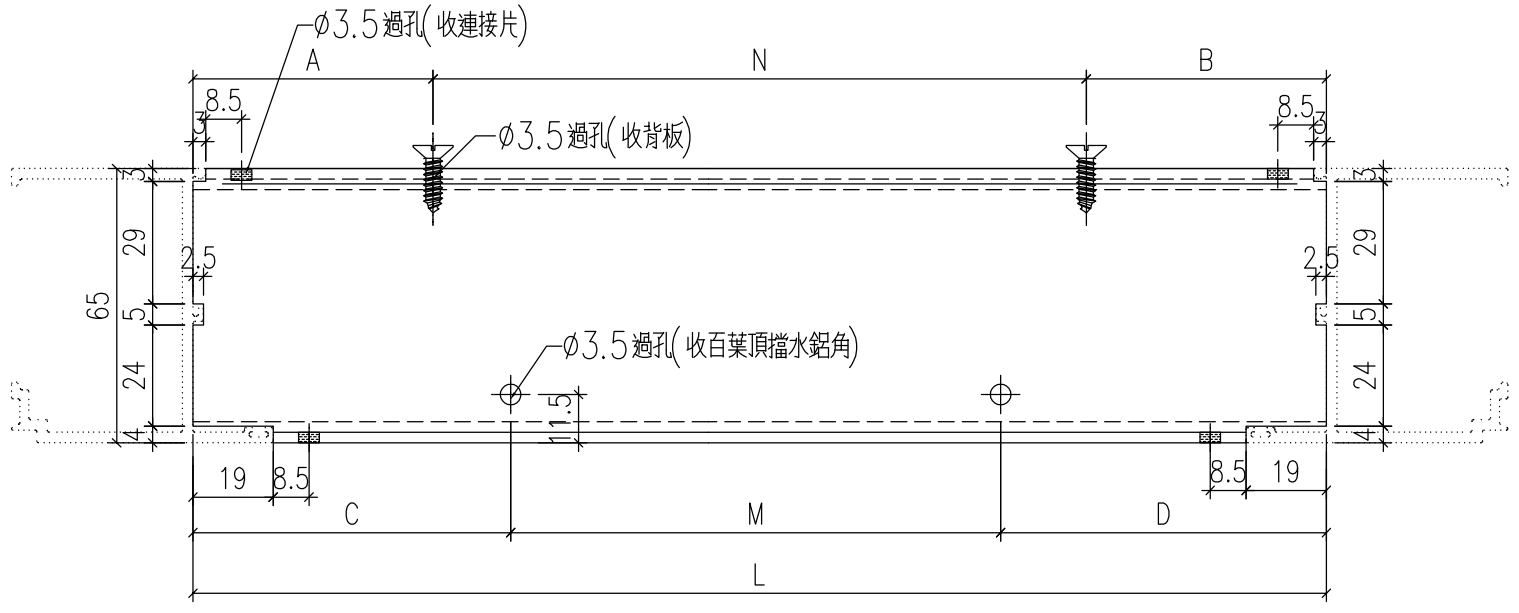

物料號	AW15-BYD2
	圖號
2021.12.17	數量
2021.12.17	位置

類別	
制圖	HHQ
復核	WLQ
批准	

美特鋁質 有限公司
MIDI Aluminium Fabricator Ltd.


修改	A	-		
日期	12.27	-		


工程號	J-857	地盤	啟德站		
名稱	百叶頂橫			採用	附件
材料	X86030			地盤	
顏色	深灰色			工廠	

EG-DWG1

鋁料編号	L		N		A	B		M		C	D	数量
AW15R-BYD2	561	300	x	1	101	160	300	x	1	130.5	130.5	24
AW17R-BYD2	586	250	x	2	13.5	72.5	300	x	1	143	143	1
AW14R-BYD1	286	200	x	1	72.5	13.5	100	x	1	93	93	24
AW18R-BYD1	311	200	x	1	85.5	25.5	100	x	1	105.5	105.5	28

原EI/4162/21

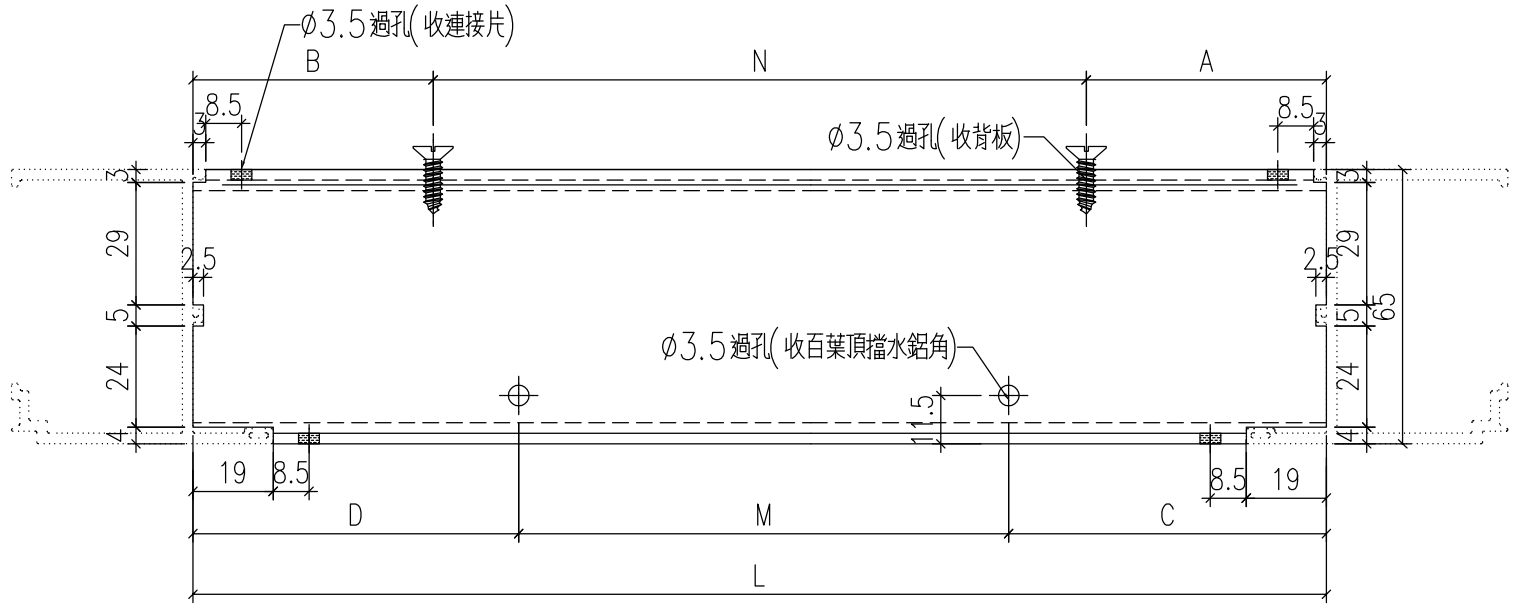

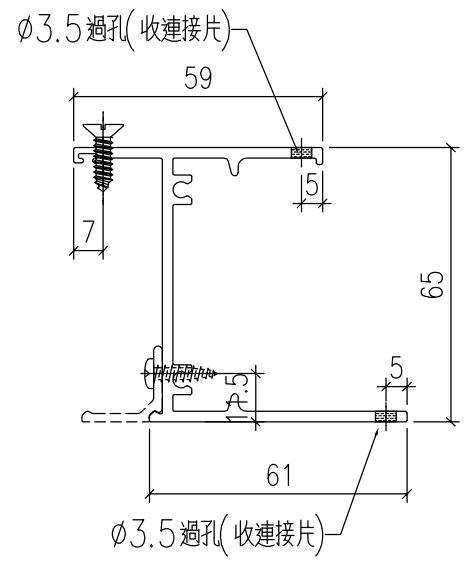

物料號	AW15R-BYD2
	圖號
2021.12.17	數量
2021.12.17	位置

類別	
制圖	HHQ
復核	WLQ
批准	

美特鋁質 有限公司
MIDI Aluminium Fabricator Ltd.


修改	A	-		
日期	12.27	-		


EG-DWG1

工程號	J-857	地盤	敞德站	採用	附件
名稱	百叶頂橫				
材料	X86030			地盤	
顏色	深灰色			工廠	

铝料编号	L		N		A	B		M		C	D	数量
AW12-BYD2	938	275	x	3	21	92	250	x	3	88	100	27
AW20-BYD1	895	300	x	2	141.5	153.5	300	x	2	141.5	153.5	23
AW14-BYD2	1043	300	x	3	36	107	300	x	3	65.5	77.5	28
AW18-BYD2	1018	300	x	2	173.5	244.5	300	x	3	53	65	28

原EI/4162/21

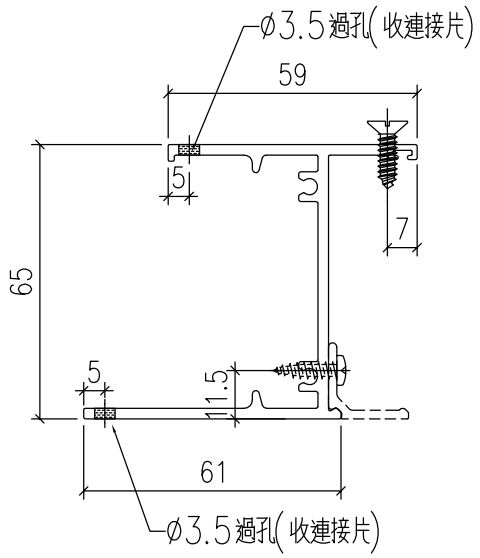

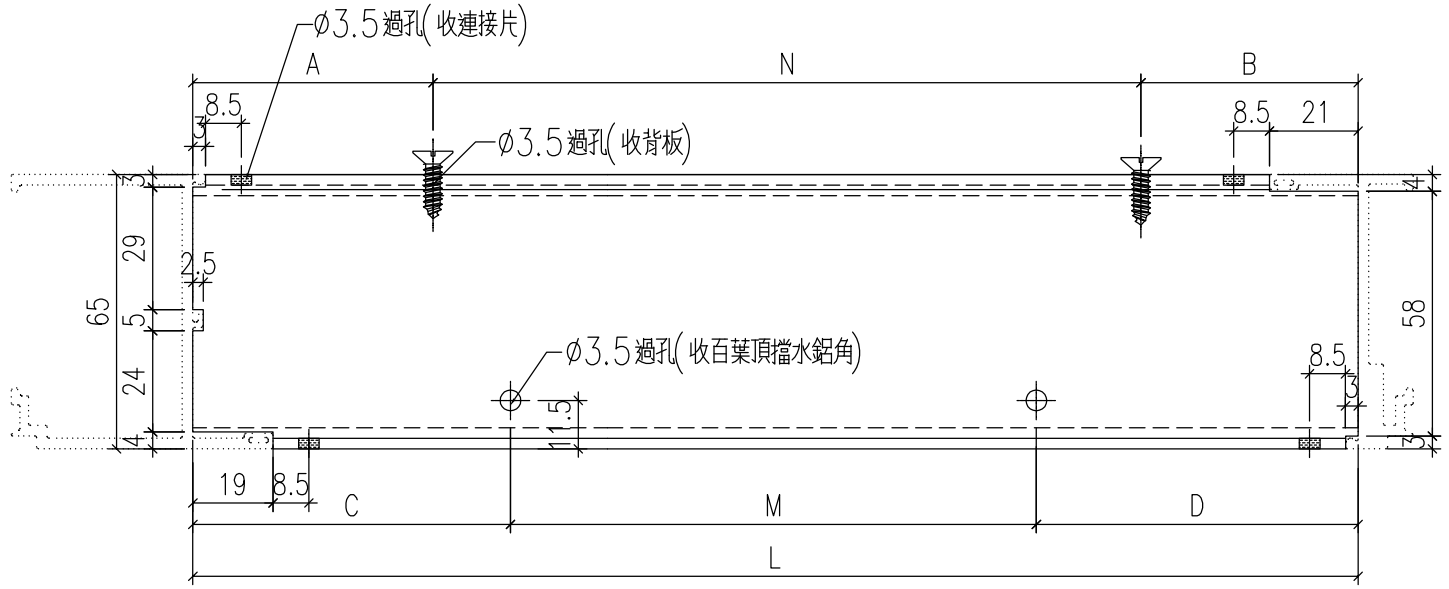

物料號 AW12-BYD2

圖號			
數量			
位置			
2021.12.17			
2021.12.17			
類別			
制圖	HHQ		
復核	WLQ		
批准			

美特鋁質 有限公司
MIDI Aluminium Fabricator Ltd.


修改	A	-			
日期	12.27	-			


EG-DWG1

工程號	J-857	地盤	啟德站	採用	附件
名稱	百叶頂橫				
材料	X86030			地盤	
顏色	深灰色			工廠	

鋁料編号	L		N		A	B		M		C	D	數量
AW14R-BYD2	1043	300	x	3	36	107	300	x	3	65.5	77.5	24
AW18R-BYD2	1018	300	x	2	173.5	244.5	300	x	3	53	65	28

原EI/4162/21

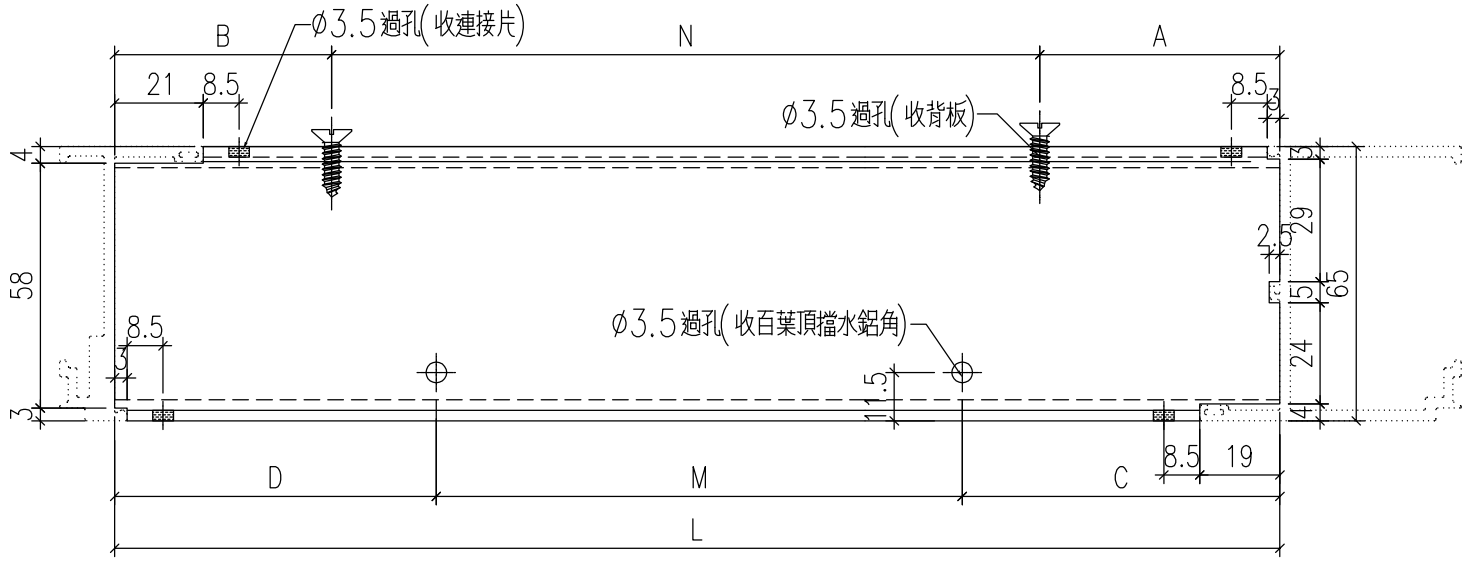

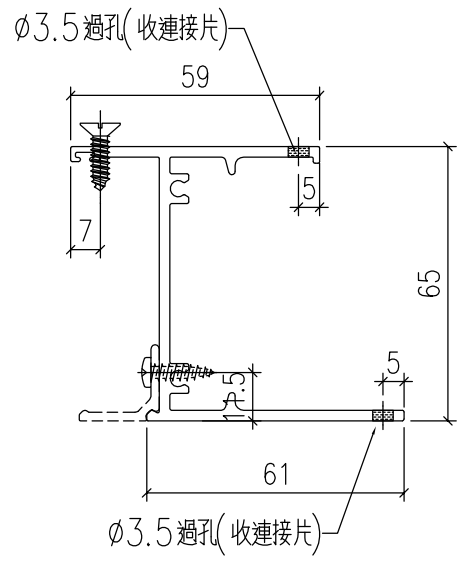

物料號	AW14R-BYD2
	圖號
2021.12.17	數量
2021.12.17	位置

類別	IIIIQ
制圖	WLQ
復核	
批准	

美特鋁質 有限公司
MIDI Aluminium Fabricator Ltd.

修改	A	-		
日期	12.27	-		


EG-DWG1

工程號	J-857	地盤	啟德站		附件
名稱	百叶頂橫			採用	
材料	X86030			地盤	
顏色	深灰色			工廠	

EG-DWG1

美特鋁質 有限公司 MIDI Aluminium Fabricator Ltd.					類別		物料號		
					制圖	HHQ	2021.12.17	圖號	AW13-BYD1
修改	A	-			復核	WLQ	2021.12.17	數量	
日期	12.27	-			批准			位置	

原EI/4162/21

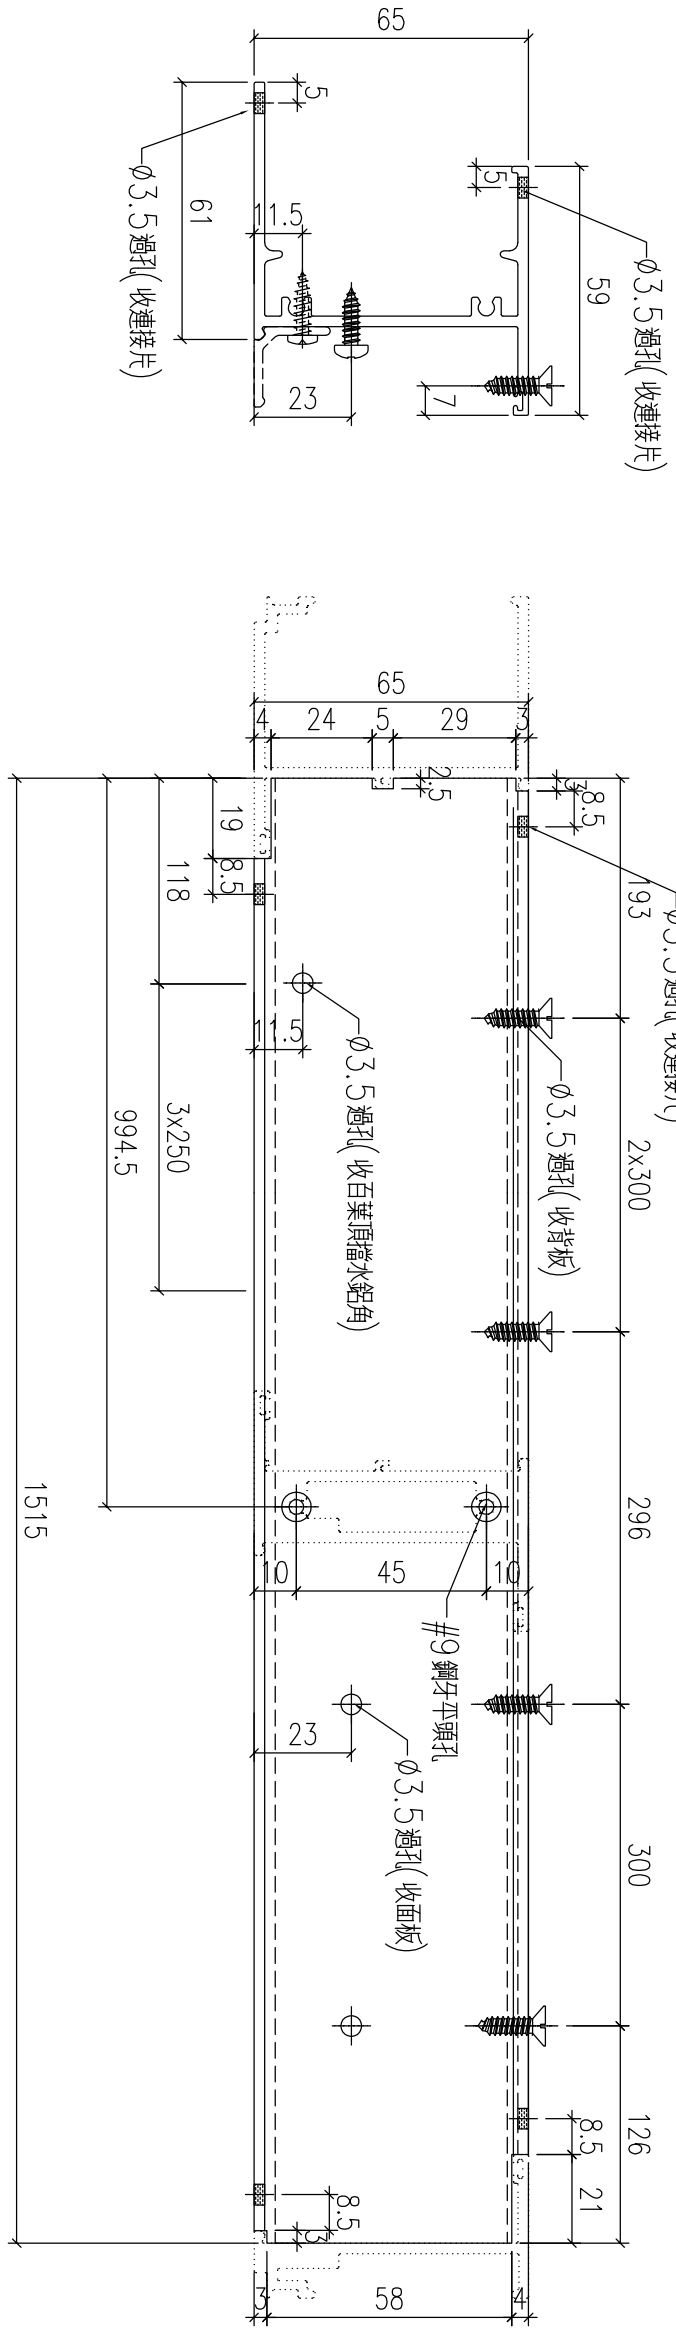



加工數量	28

工程號	J-857	地盤	啟德站		附件	
名　稱	百叶顶横			採　用		
材　料	X86030			地盤		
顏　色	深灰色			工廠		

铝料编号	L		N		A	B		M		C	D	数量
AW17-BYD2a	586	250	x	2	13.5	72.5	300	x	1	143	143	26

原EI/4162/21

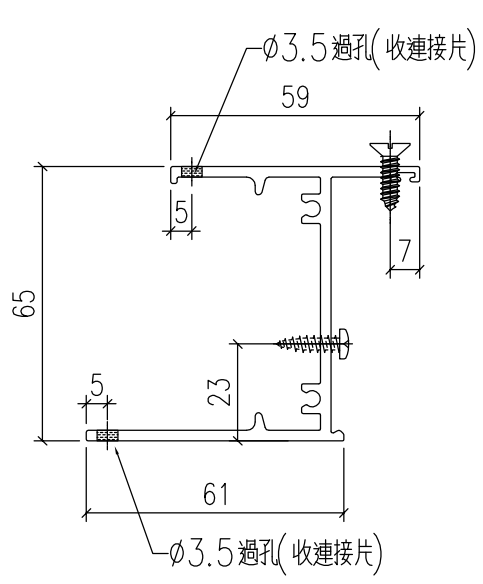

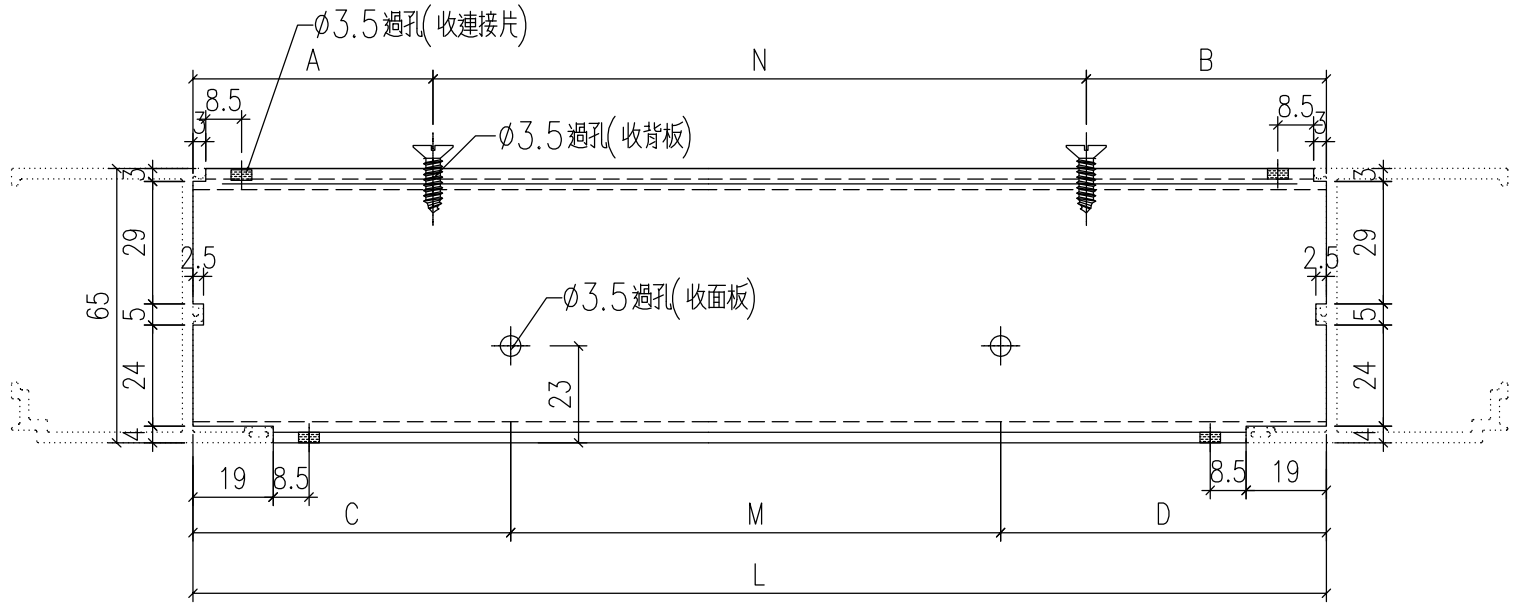

物料號	圖號	數量	位置
2021.12.17	AW17-BYD2a		
2021.12.17			

類別	
制圖	HHQ
復核	WLQ
批准	

美特鋁質 有限公司
MIDI Aluminium Fabricator Ltd.


修改	A	-		
日期	12.27	-		


EG-DWG1

工程號	J-857	地盤	啟德站	採用	附件
名稱	百叶頂橫				
材料	X86030			地盤	
顏色	深灰色			工廠	

铝料编号	L		N		A	B		M		C	D	数量
AW17R-BYD2a	586	250	x	2	13.5	72.5	300	x	1	143	143	26

原EI/4162/21

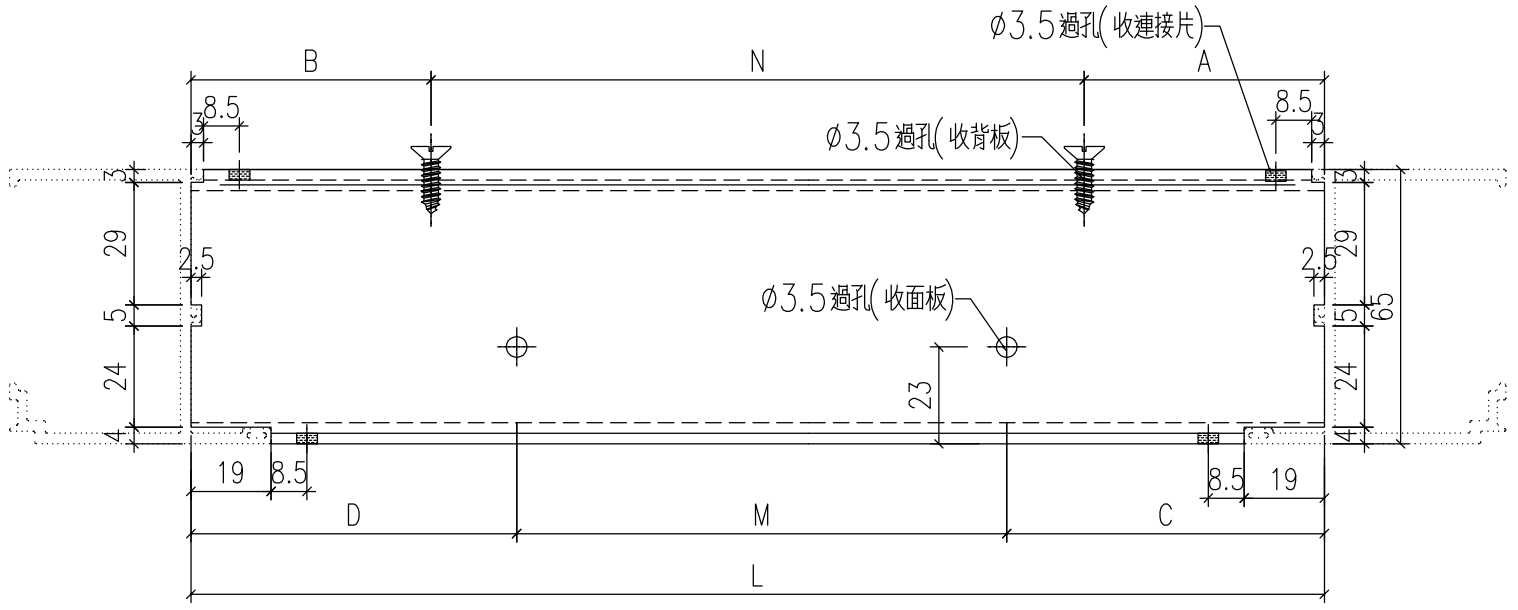

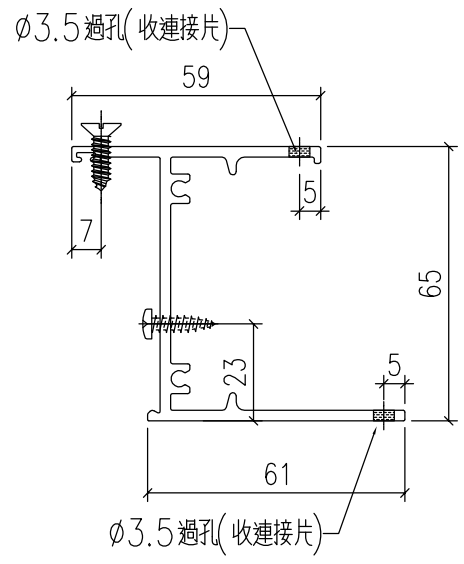

物料號	圖號	數量	位置
	AW17R-BYD2a		
2021.12.17			
2021.12.17			

類別	
制圖	HHQ
復核	WLQ
批准	


美特鋁質 有限公司
MIDI Aluminium Fabricator Ltd.


修改	A	-		
日期	12.27	-		

工程號	J-857	地盤	散德站	採用	附件
名稱	百叶頂橫				
材料	X86030			地盤	
顏色	深灰色			工廠	

EG-DWG1

原EI/4162/21

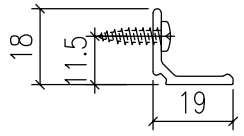

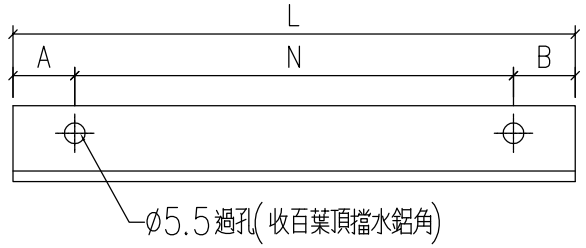

編號	長度L	數量	使用位置		N		A	數量
AW12-DSJ1	674	1	12/AW	300	X	2	37	27
		1	12-1/AW					
AW12-DSJ2	851	1	12/AW	250	X	3	50.5	27
		1	12-1/AW					
AW13-DSJ1	911	1	13/AW	250	X	3	80.5	28
		1	13-1/AW					
AW14-DSJ1	211	1	14/AW	100	X	1	55.5	52
		1	14-1/AW					
		1	14R/AW					
		1	14R-1/AW					
AW14-DSJ2	956	1	14/AW	300	X	3	28	52
		1	14-1/AW					
		1	14R/AW					
		1	14R-1/AW					
AW15-DSJ1	534	1	15/AW	300	X	1	117	52
		1	15-1/AW					
		1	15R/AW					
		1	15R-1/AW					
AW15-DSJ2	486	1	15/AW	300	X	1	93	52
		1	15-1/AW					
		1	15R/AW					
		1	15R-1/AW					
AW16-DSJ1	703	1	16/AW	300	X	2	51.5	54
		1	16-1/AW					
AW17-DSJ1	484	1	17/AW	300	X	1	92	54
		1	17-1/AW					
		1	17R/AW					
		1	17R-1/AW					
AW17-DSJ2	511	1	17/AW	300	X	1	105.5	54
		1	17-1/AW					
		1	17R/AW					
		1	17R-1/AW					
AW18-DSJ1	236	1	18/AW	100	X	1	68	56
		1	18-1/AW					
		1	18R/AW					
		1	18R-1/AW					
AW18-DSJ2	931	1	18/AW	300	X	3	15.5	56
		1	18-1/AW					
		1	18R/AW					
		1	18R-1/AW					
AW20-DSJ1	808	1	20/AW	300	X	2	104	23
		1	20-1/AW					
AW35-DSJ1	453	1	35/AW	300	X	1	76.5	160
		1	35-1/AW					

物料號	J857-DSJ1		
	圖號		
2021.12.17	數量		
2021.12.17	位置		
HHQ			
WLQ			
類別			
制圖			
復核			
批准			

美特鋁質 有限公司
MIDI Aluminium Fabricator Ltd.

修改	A	-	
日期	12.27	-	

EG-DWG1


附件


工程號	J-857
名稱	百叶頂挡水角
材料	X86043
顏色	深灰色

啟德站 | 地盤 | 採用 | 地盤 | 工廠

铝料编号	L		N		A	B	数量
AW12-SDH1	773	281	x	1	246	246	27
AW16-SDH1	802	310	X	1	246	246	54

原EI/4162/21

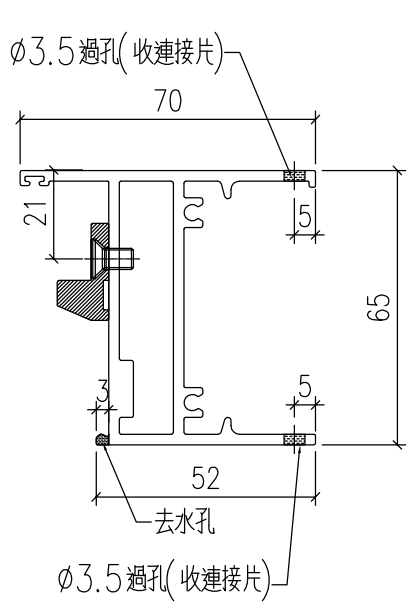

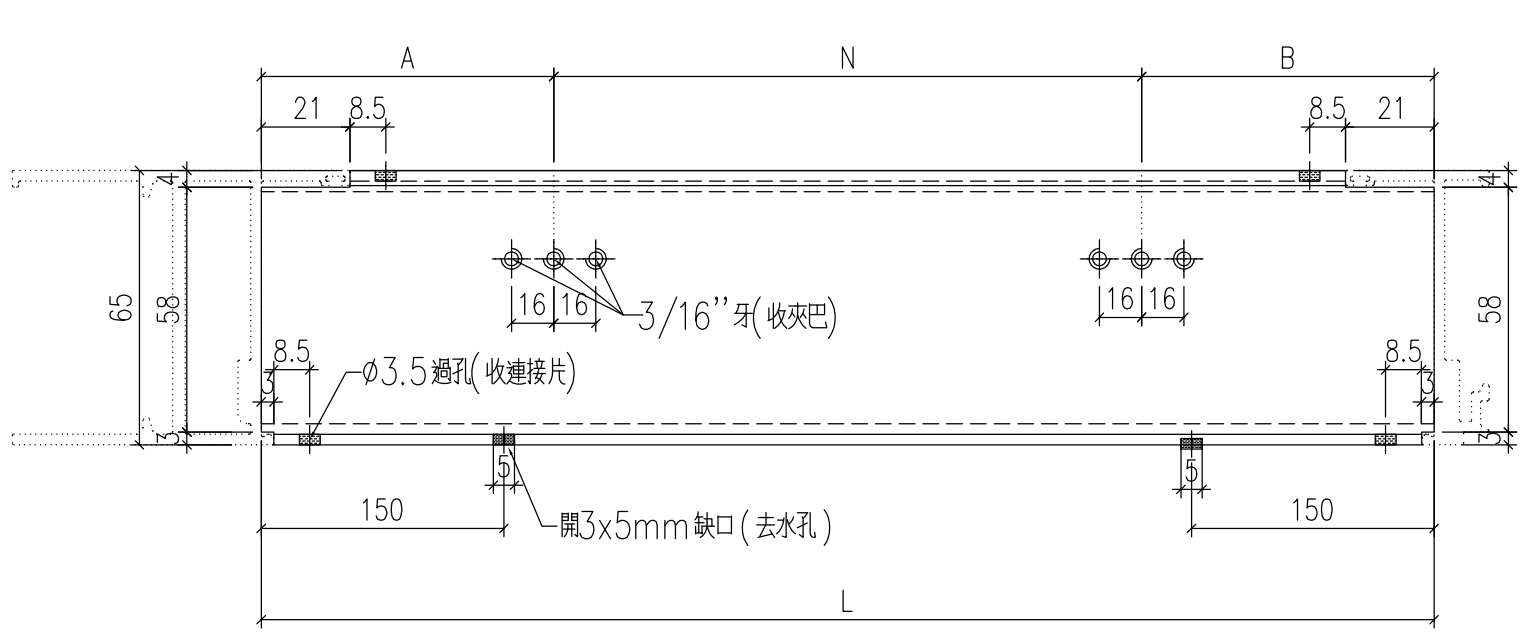

物料號	AW12-SDH1		
	圖號	數量	位置
2021.12.17			
2021.12.17			

類別	IIIIQ
制圖	WLQ
復核	
批准	


美特鋁質 有限公司
MIDI Aluminium Fabricator Ltd.

修改	A	-		
日期	12.27	-		


工程號	J-857	地盤	啟德站		附件
名稱	空腔生底橫			採用	
材料	X86033			地盤	
顏色	深灰色			工廠	

EG-DWG1


物料編號	長度 L	長度 L1	數量		
AW15-SDH1	633	92	28		
AW17-SDH1	583	92	27		

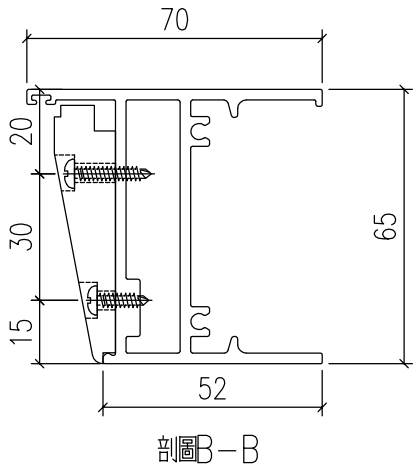

剖圖B-B

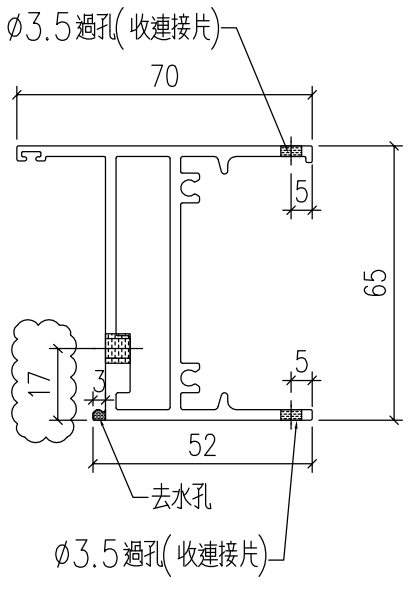

剖圖A-A

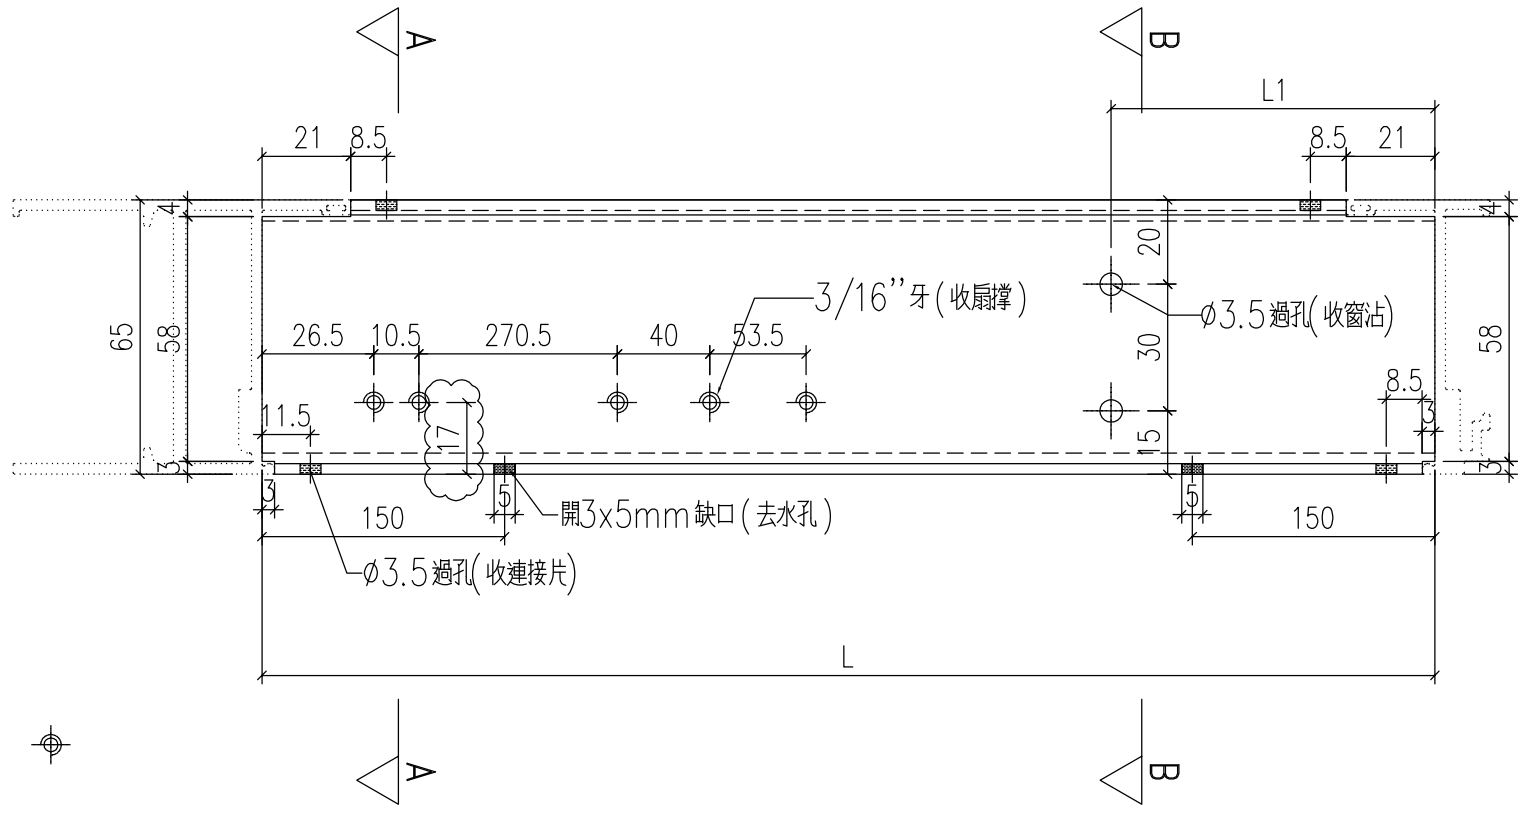

原EI/4162/21

物料號			
	圖號	AW15-SDH1	
	數量		
	位置		

類別			
制圖	HHQ		
復核	WLQ		
批准			

修改	A	-	
日期	12.27	-	


美特鋁質 有限公司
MIDI Aluminium Fabricator Ltd.

工程號	J-857	地盤	啟德站	採用	附件
名稱	空腔生底橫				
材料	X86033			地盤	
顏色	深灰色			工廠	


EG-DWG1


物料編號	長度 L	長度 L1	數量		
AW15R-SDH1	633	92	24		
AW17R-SDH1	583	92	27		

原EI/4162/21

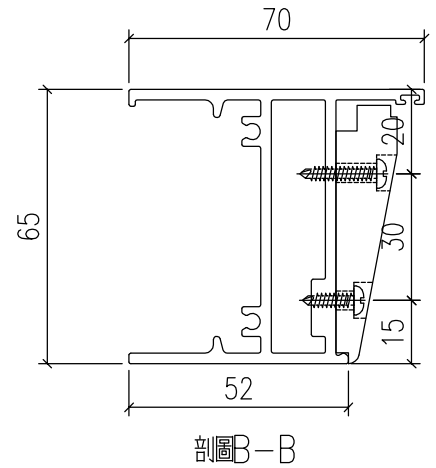

剖圖B-B

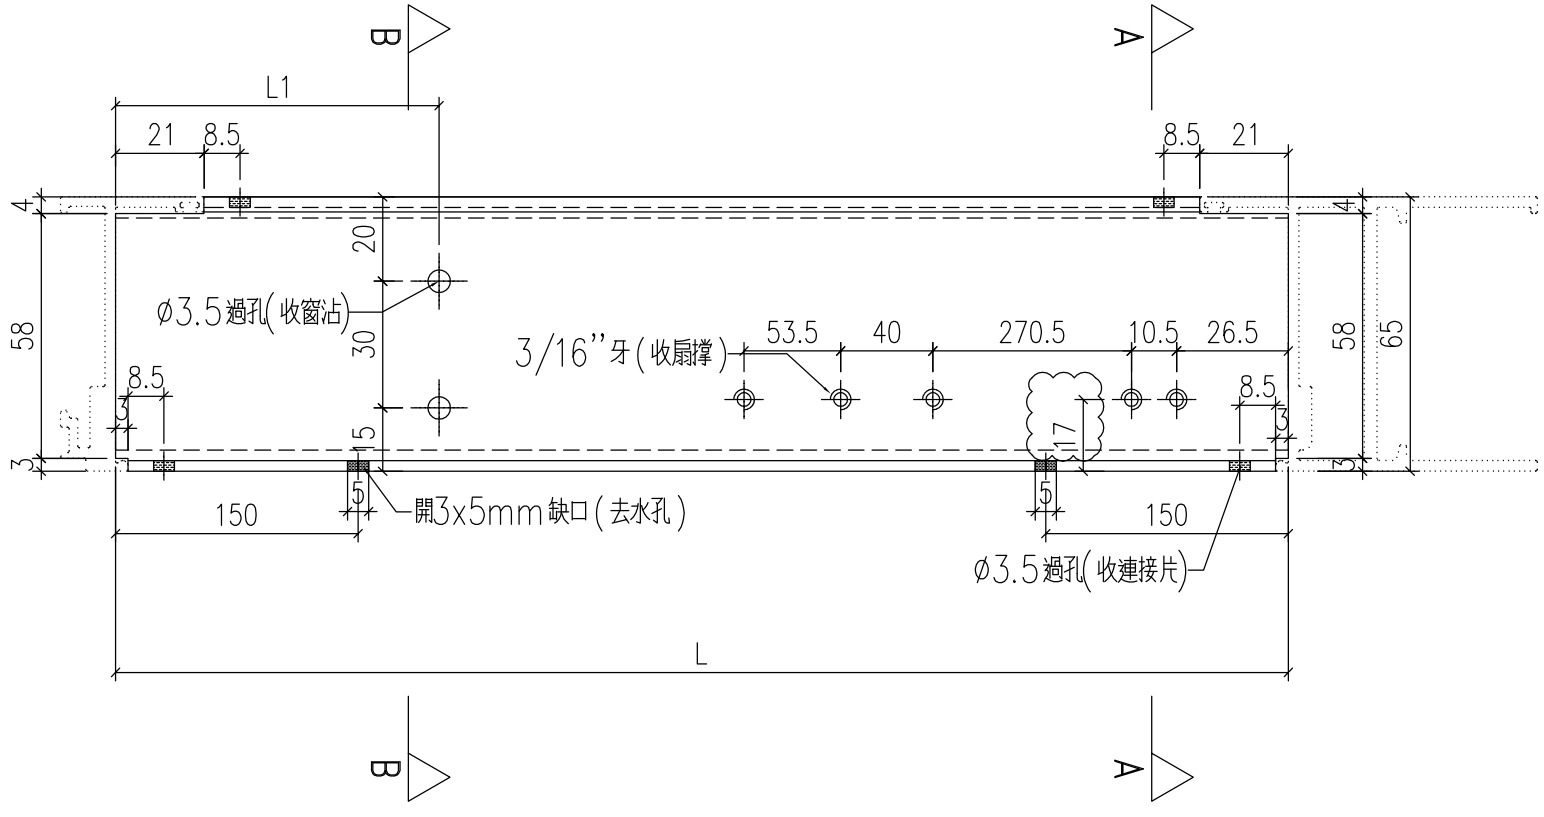

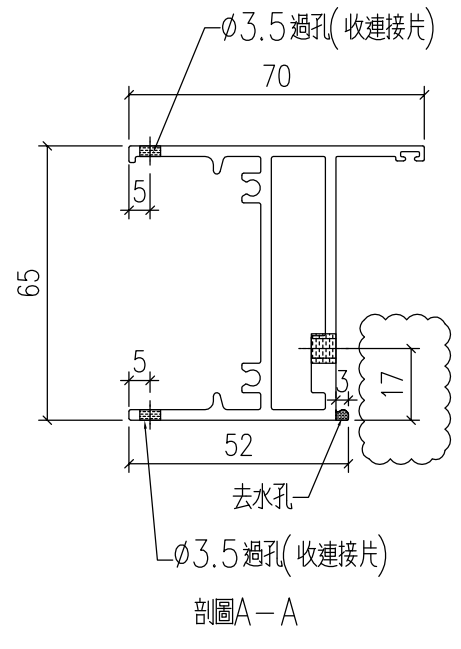

剖圖A-A

物料號			
	圖號	AW15R-SDH1	
2021.12.17	數量		
2021.12.17	位置		

類別			
制圖	HHQ		
復核	WLQ		
批准			

美特鋁質 有限公司
MIDI Aluminium Fabricator Ltd.


修改	A	-	
日期	12.27	-	

EG-DWG1


工程號	J-857	地盤	啟德站	採用	附件
名稱	空腔生底橫				
材料	X86033			地盤	件
顏色	深灰色			工廠	

铝料编号	L	L1	A		N		数量
AW12-SDH2	938	417	54.5	300	x	1	27
AW20-SDH1	895	374	32.5	300	x	1	23
AW14-SDH1	1043	522	107	300	x	1	28
AW18-SDH1	1018	497	94.5	300	x	1	28


原EI/4162/21

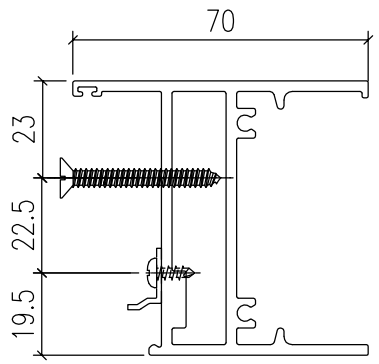


剖圖B-B

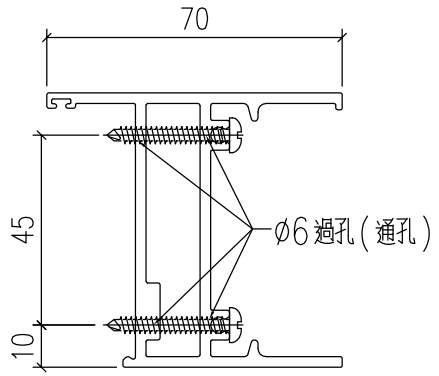


剖圖C-C

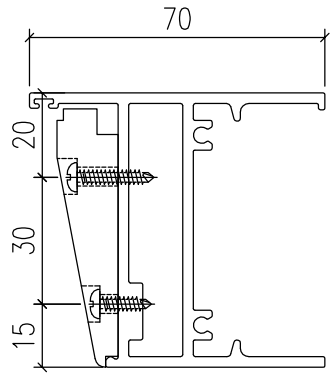

剖圖D-D

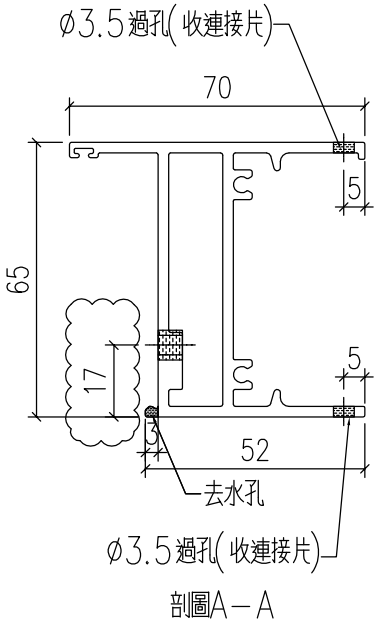

剖圖A-A

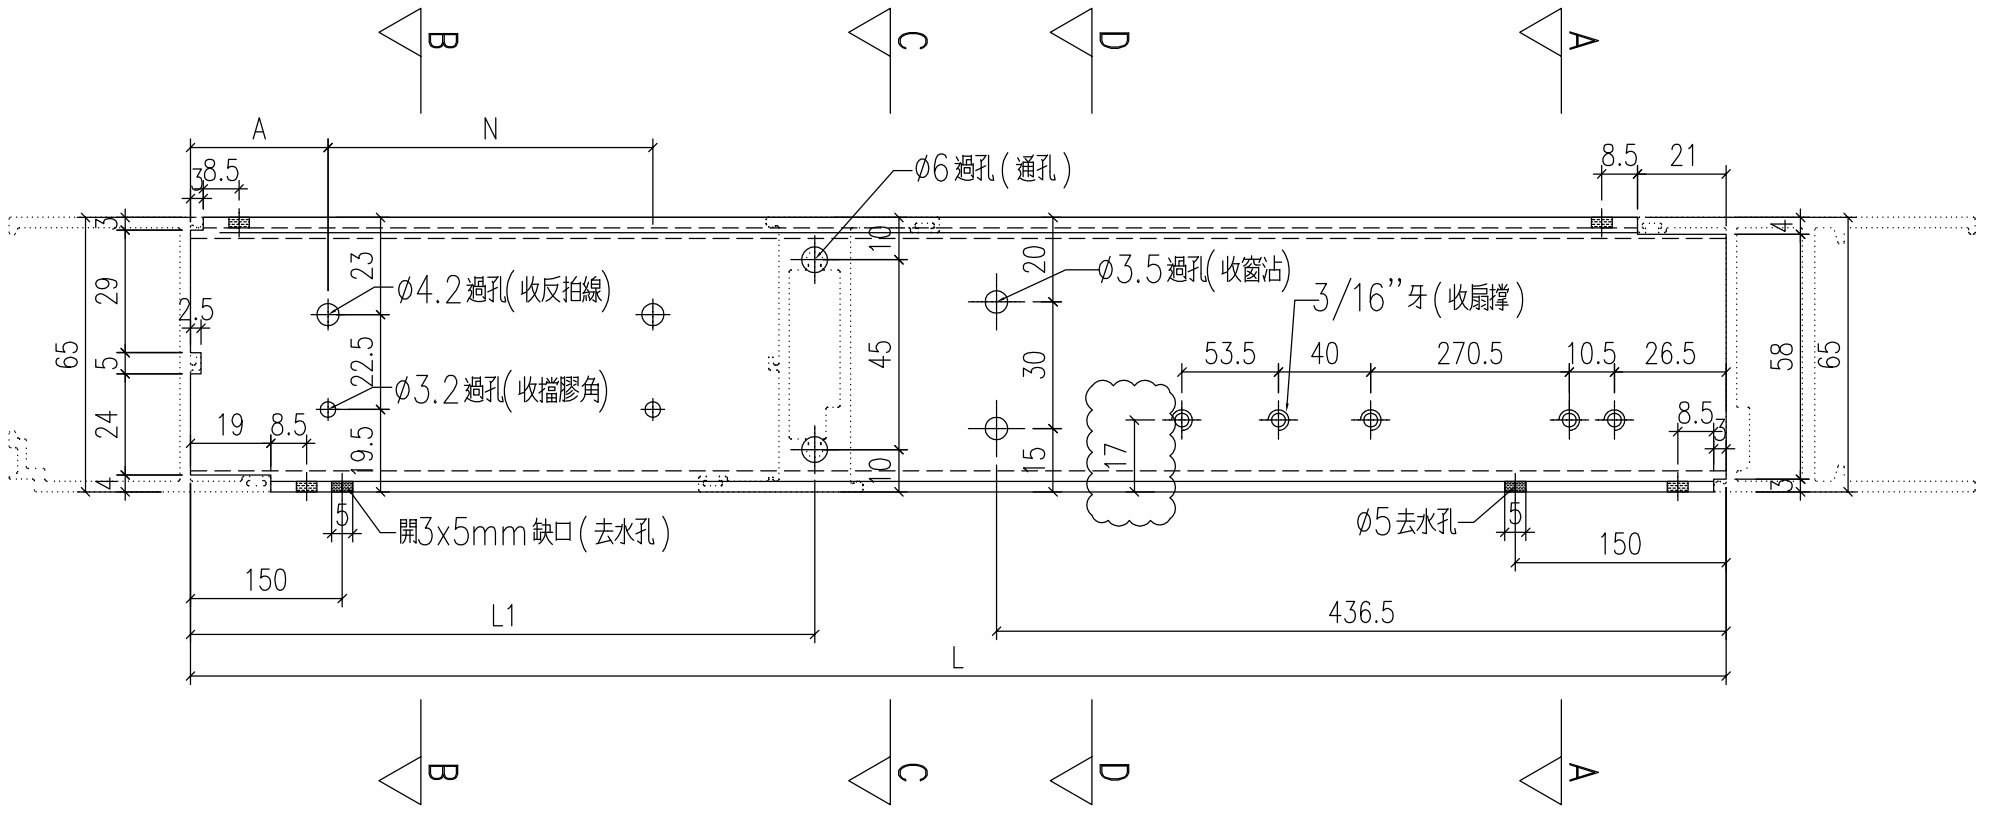

物料號	AW12-SDH2
圖號	
數量	
位置	

類別	
制圖	HHQ
復核	WLQ
批准	

修改	A	-	
日期	12.27	-	


美特鋁質 有限公司
MIDI Aluminium Fabricator Ltd.

工程號	J-857	地盤	啟德站	採用	附件
名稱	空腔生底橫				
材料	X86033			地盤	
顏色	深灰色			工廠	


EG-DWG1

鋁料編号	L	L1	A		N		數量
AW14R-SDH1	1043	522	107	300	x	1	24
AW18R-SDH1	1018	497	94.5	300	x	1	28


原EI/4162/21

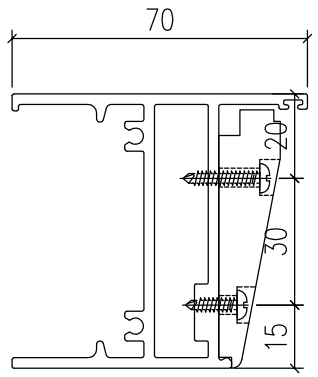


剖圖D-D

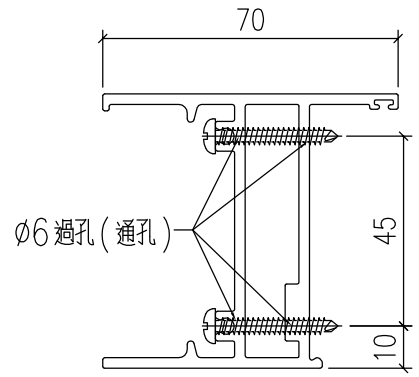

剖圖C-C

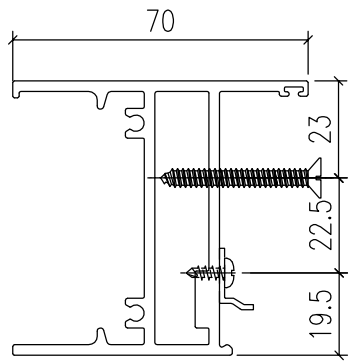

剖圖B-B

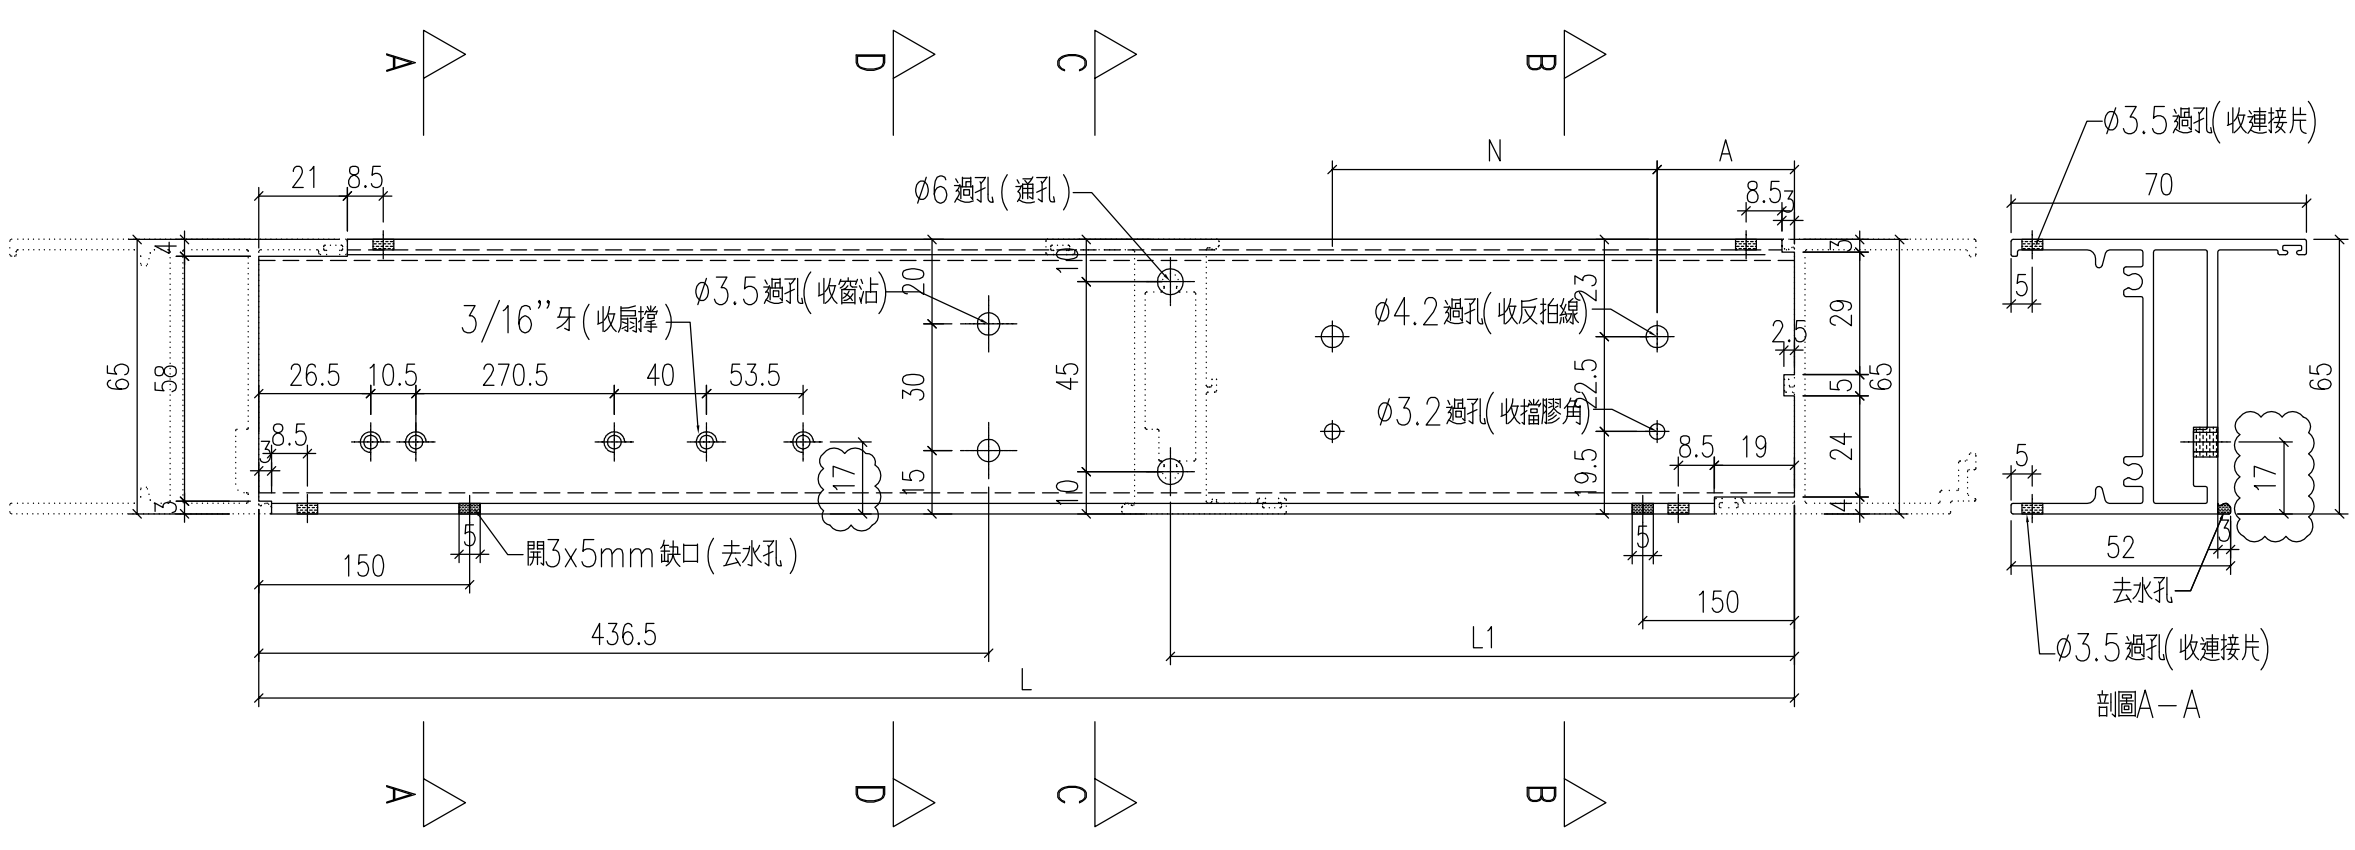

剖圖A-A

物料號	AW14R-SDH1
	圖號
2021.12.17	數量
2021.12.17	位置

類別	
制圖	HHQ
復核	WLQ
批准	

美特鋁質 有限公司
MIDI Aluminium Fabricator Ltd.


修改	A	-	
日期	12.27	-	

EG-DWG1


工程號	J-857	地盤	啟德站	採用	附件
名稱	空腔生底橫				
材料	X86033			地盤	
顏色	深灰色			工廠	

加工數量	28


原EI/4162/21

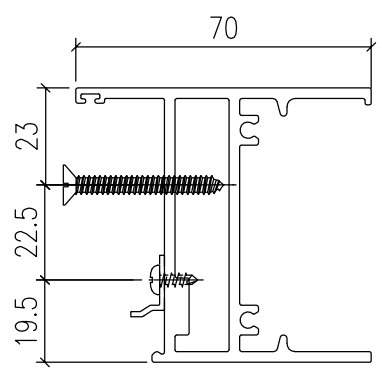


剖圖B－B

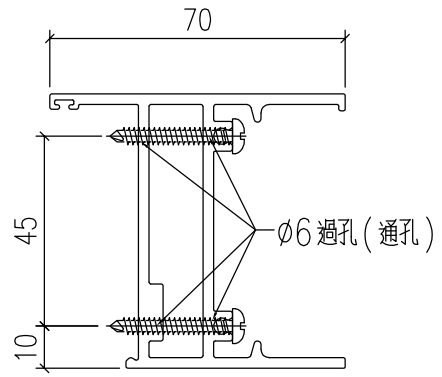


剖圖C－C

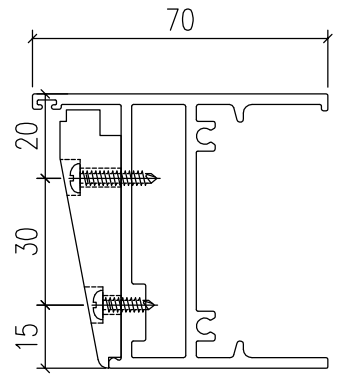

剖圖D－D

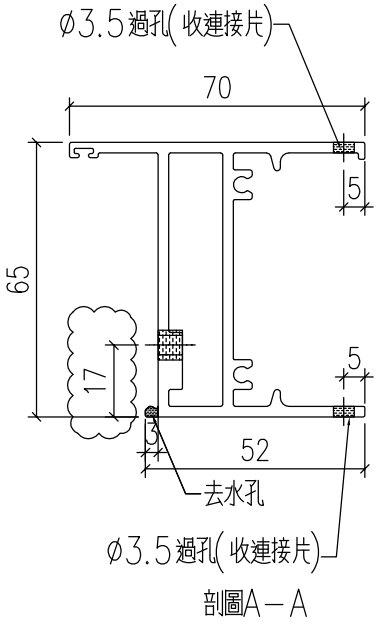

剖圖A－A

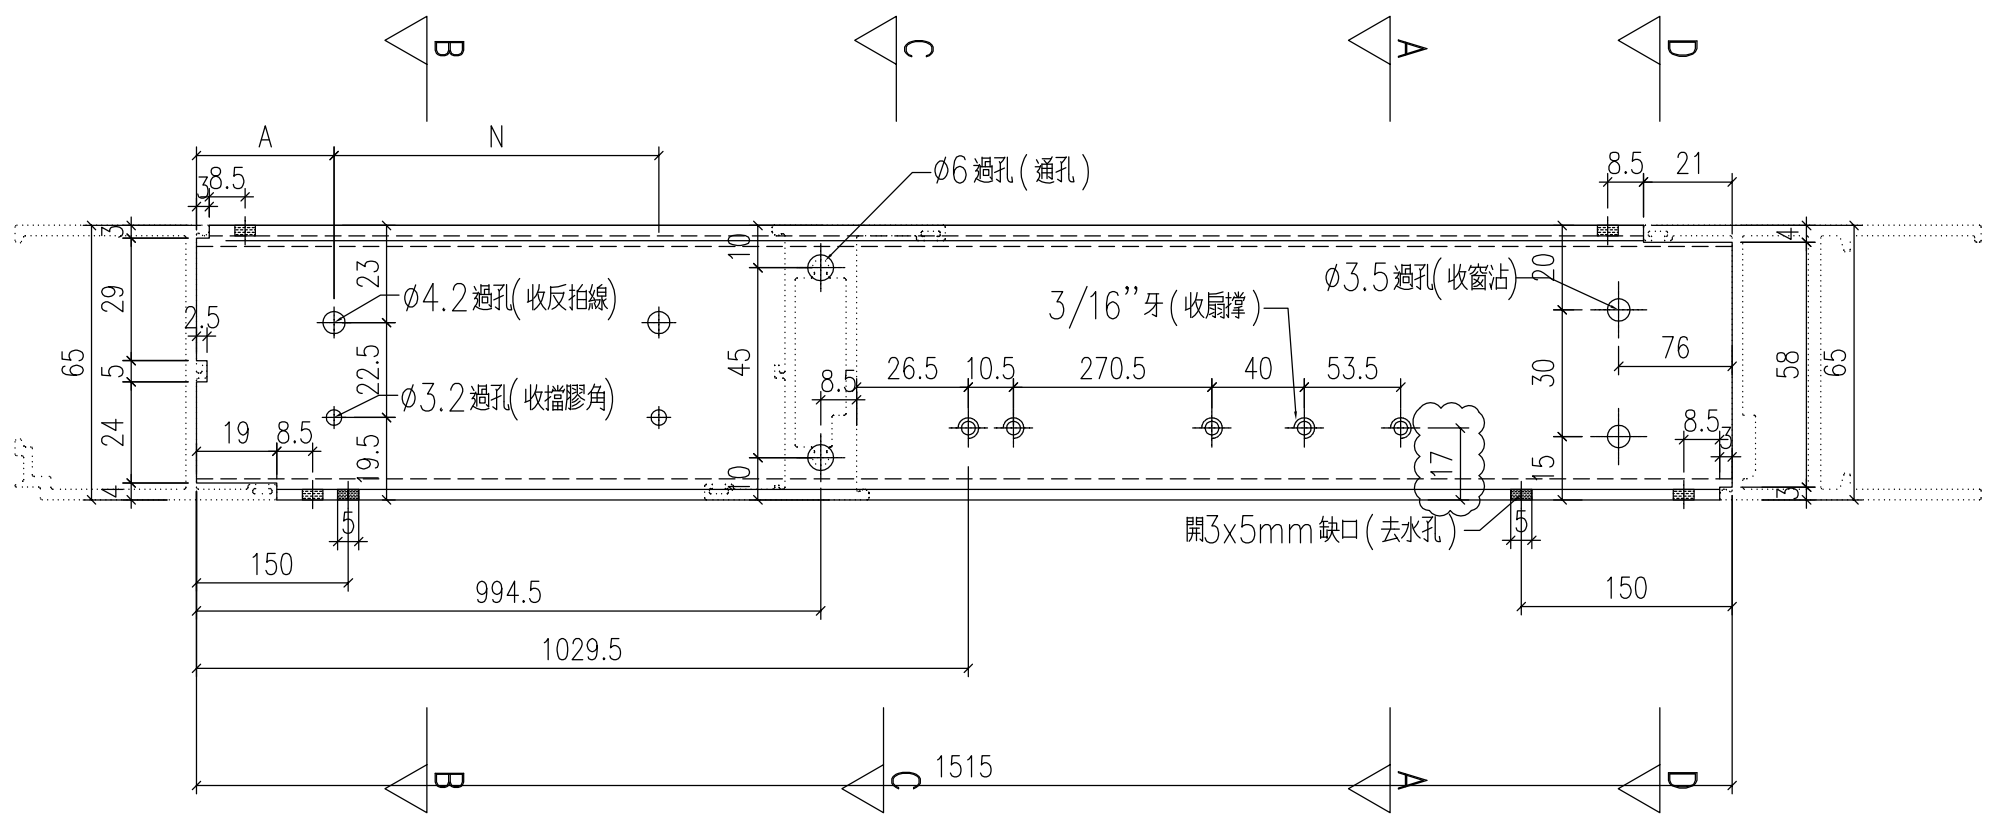

物料號	
2021.12.17	圖號 AW13-SDH1
2021.12.17	數量
	位置

類別	
制圖	HHQ
復核	WLQ
批准	

美特鋁質 有限公司
MIDI Aluminium Fabricator Ltd.

修改	A	-	
日期	12.27	-	

EG－DWG1

工程號	J-857	地盤	啟德站	採用	附件
名稱	空腔生底橫				
材料	X86033			地盤	
顏色	深灰色			工廠	


EG-DWG1


美特鋁質 有限公司 MIDI Aluminium Fabricator Ltd.				
修改	A	-		
日期	12.27	-		

類別		物料號		
制圖	HHQ	2021.12.17	圖號	AW11-SD1L
復核	WLQ	2021.12.17	數量	
批准			位置	

物料編號	長度 L	數量		
AW11-SD1L	584	188		
AW11-SD2L	534	52		

原EI/4162/21

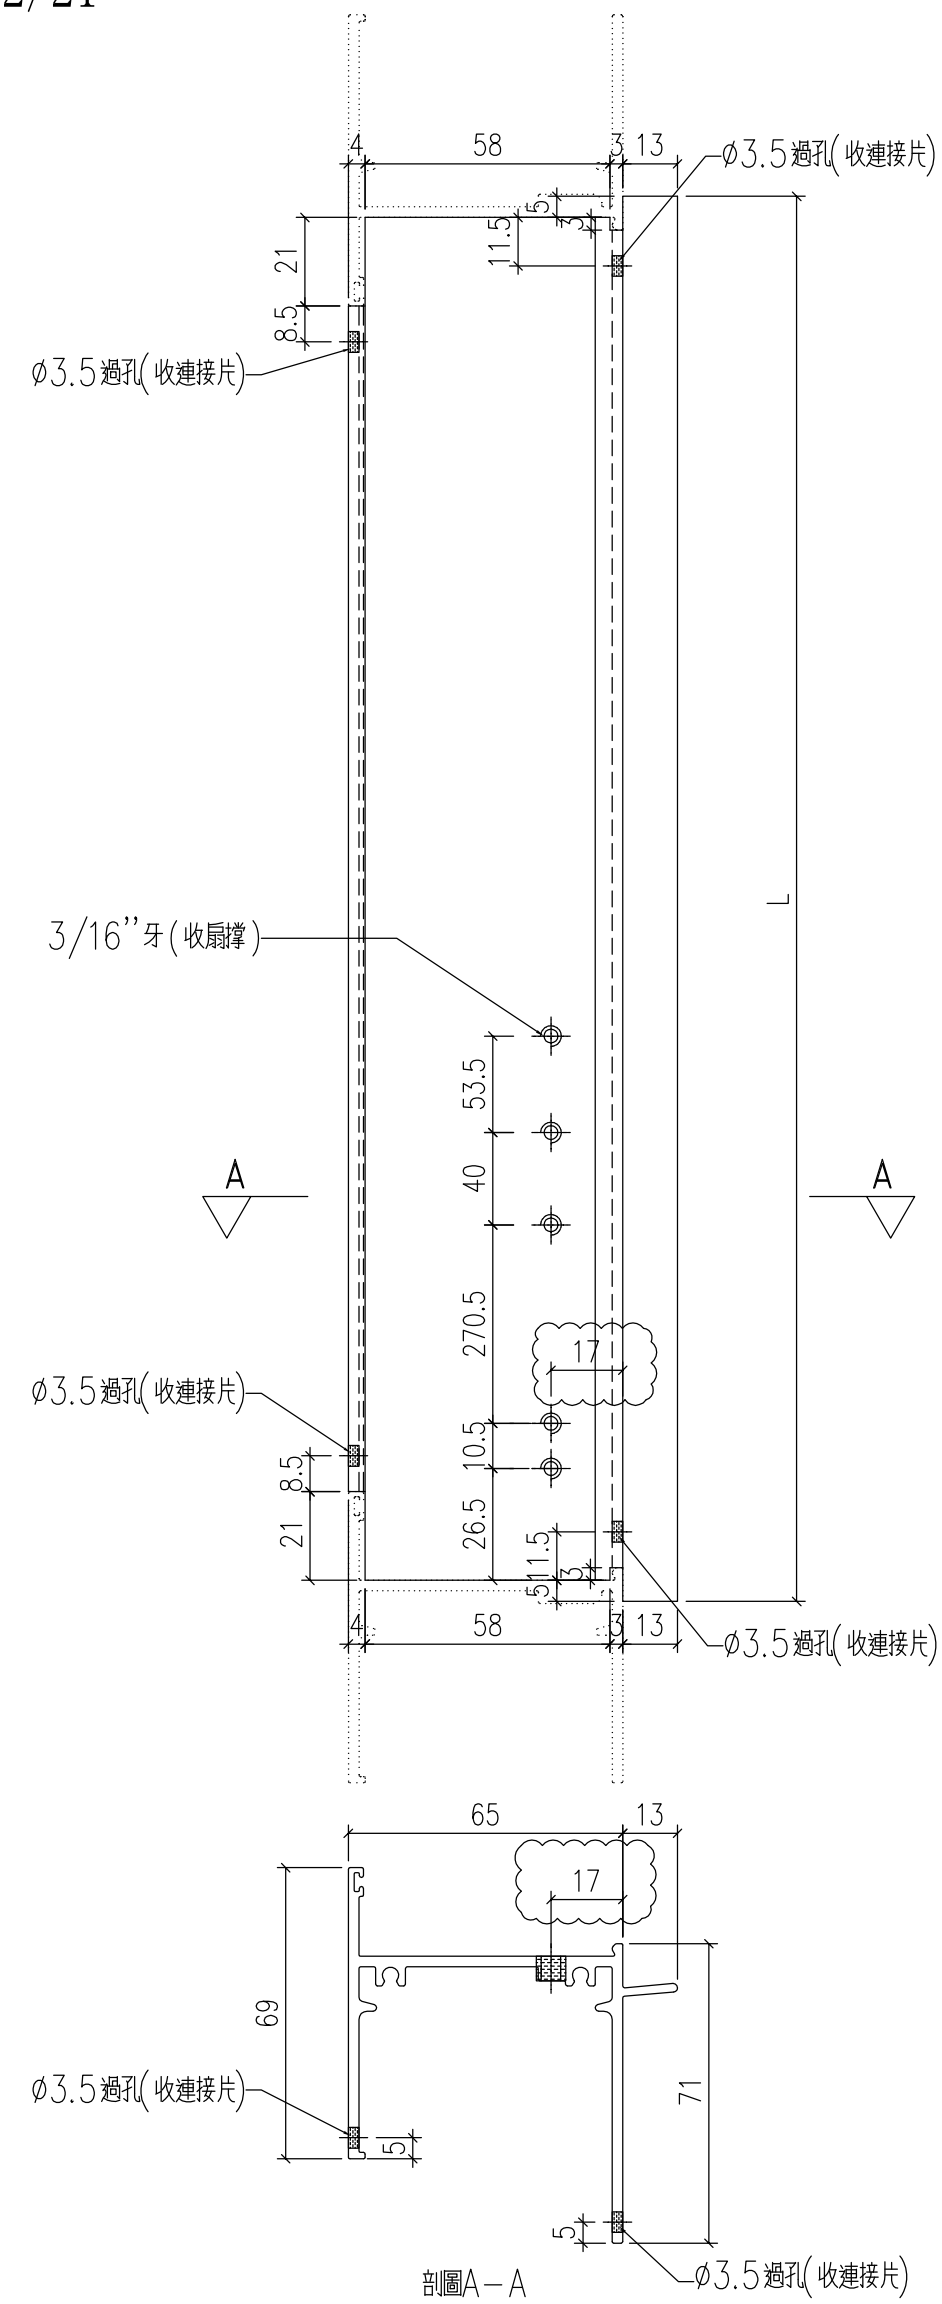

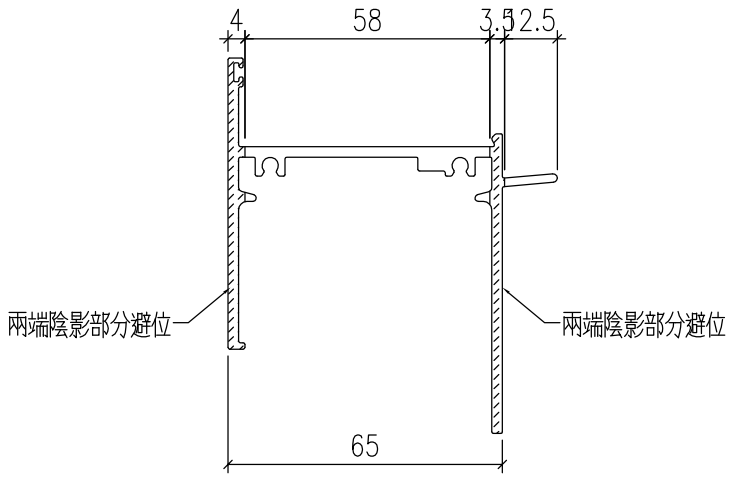

工程號	J-857	地盤	啟德站		附件	
名　稱	生頂橫		採　用			
材　料	X86031		地盤			
顏　色	深灰色		工廠			


EG-DWG1


美特鋁質 有限公司 MIDI Aluminium Fabricator Ltd.				
修改	A	-		
日期	12.27	-		


類別		物料號		
制圖	HHQ	2021.12.17	圖號	AW11-SD1R
復核	WLQ	2021.12.17	數量	
批准			位置	

物料編號	長度 L	數量		
AW11-SD1R	584	80		

原EI/4162/21

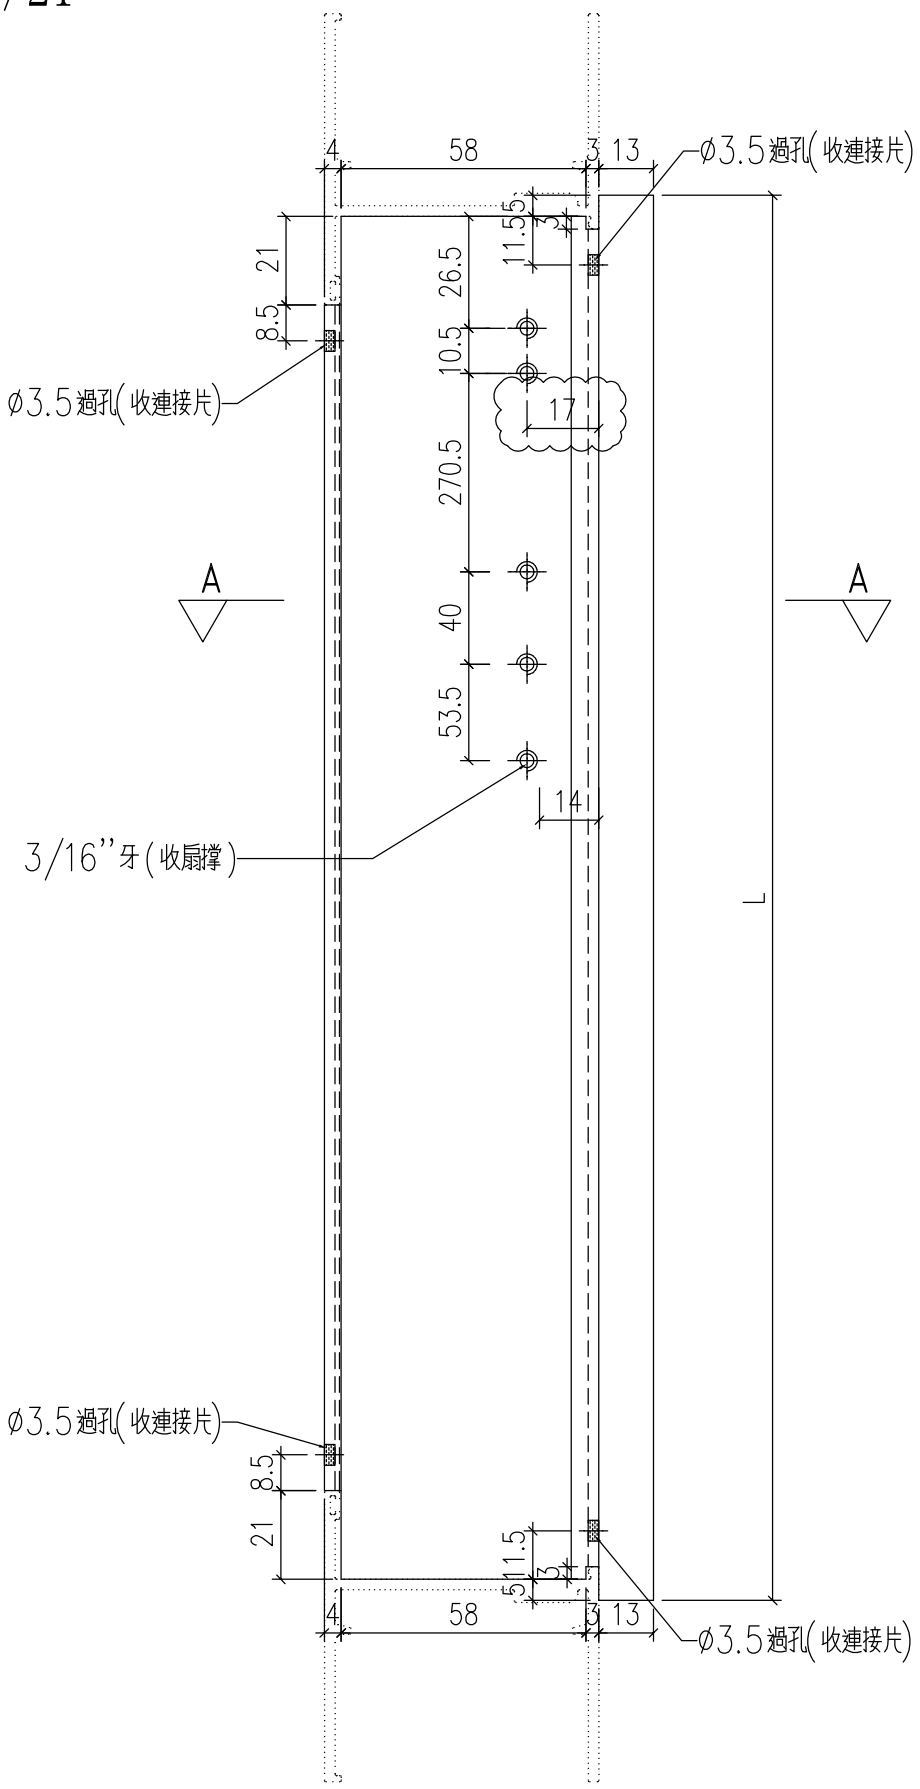

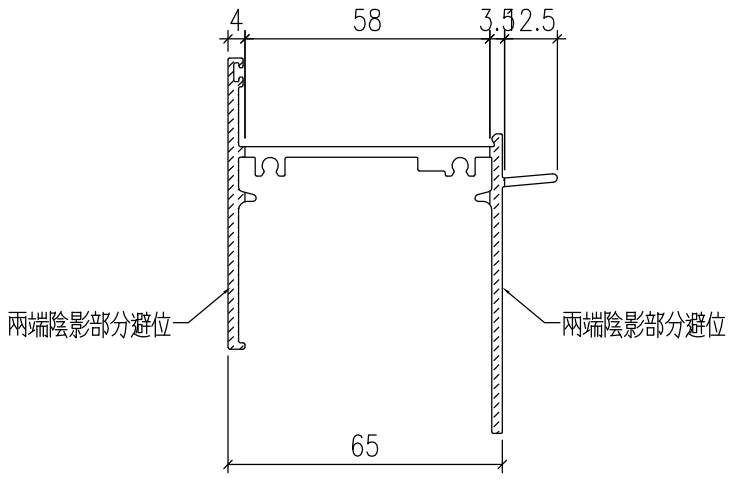

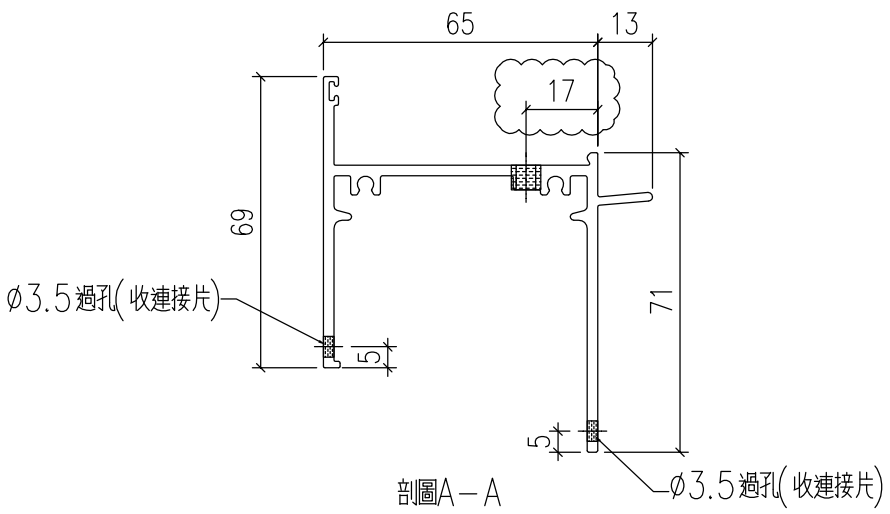

工程號	J-857	地盤	啟德站	附件	
名　稱	生頂橫	採　用			
材　料	X86031	地盤			
顏　色	深灰色	工廠			


EG-DWG1

美特鋁質 有限公司 MIDI Aluminium Fabricator Ltd.				
修改	A	-		
日期	12.27	-		


類別		物料號		
制圖	HHQ	2021.12.17	圖號	AW11-DH1L
復核	WLQ	2021.12.17	數量	
批准			位置	


原EI/4162/21

物料編號	長度 L	數量		
AW11-DH1L	574	188		
AW11-DH2L	524	52		
AW35R-DH1	552	80		

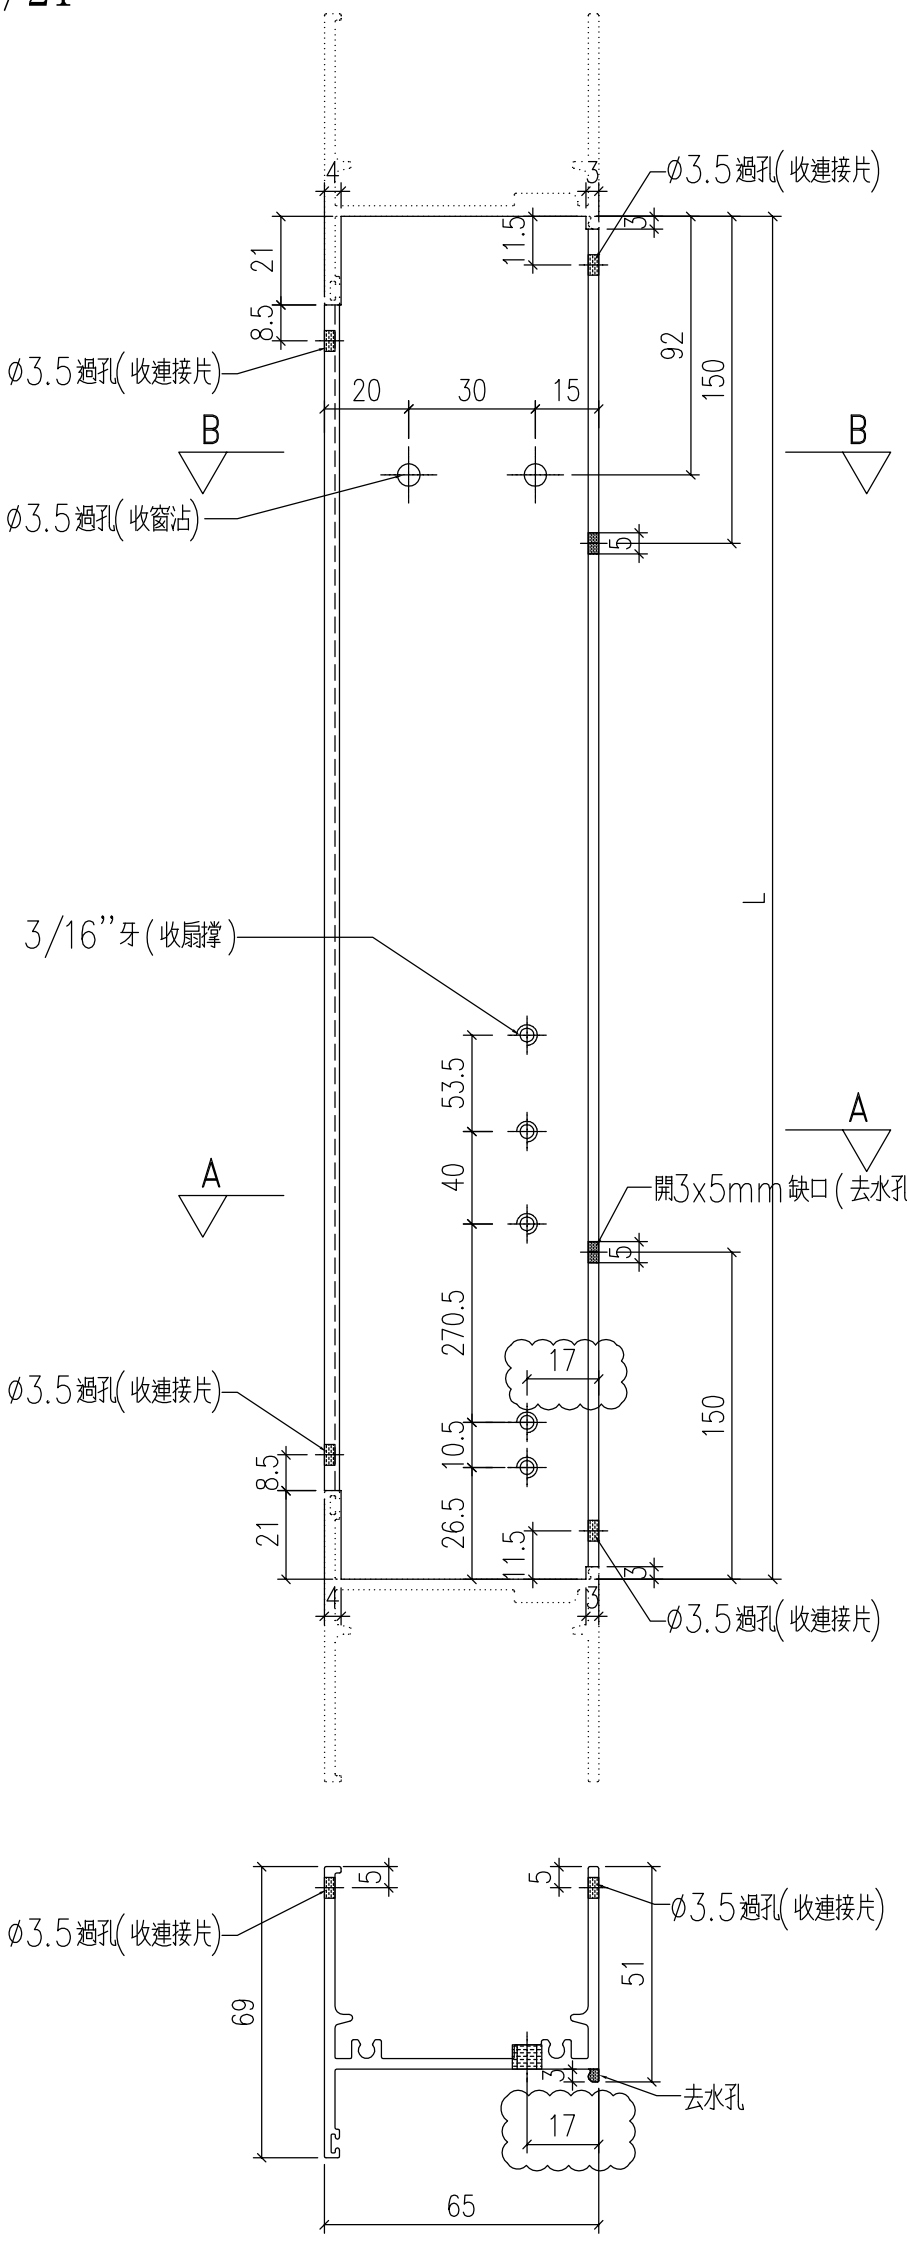

剖圖A－A

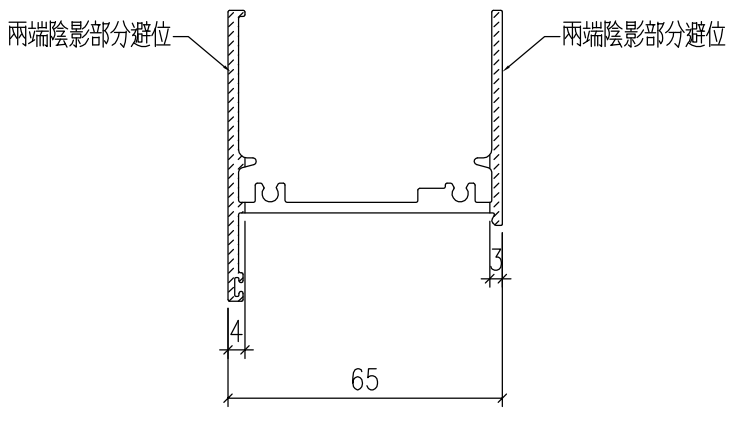

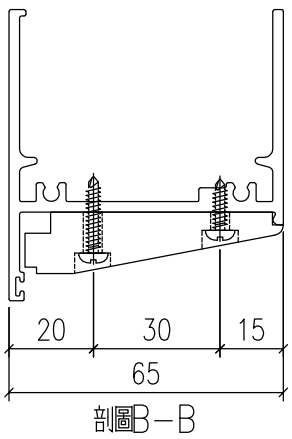

剖圖B－B

工程號	J-857	地盤	啟德站		附件	
名　稱	生底橫			採　用		
材　料	X86026			地盤		
顏　色	深灰色			工廠		

EG-DWG1


美特鋁質 有限公司
MIDI Aluminium Fabricator Ltd.


修改	A	-		
日期	12.27	-		


類別		物料號		
制圖	HHQ	2021.12.17	圖號	AW11-DH1R
復核	WLQ	2021.12.17	數量	
批准			位置	

原EI/4162/21

物料編號	長度 L	數量		
AW11-DH1R	574	80		
AW35-DH1	552	80		

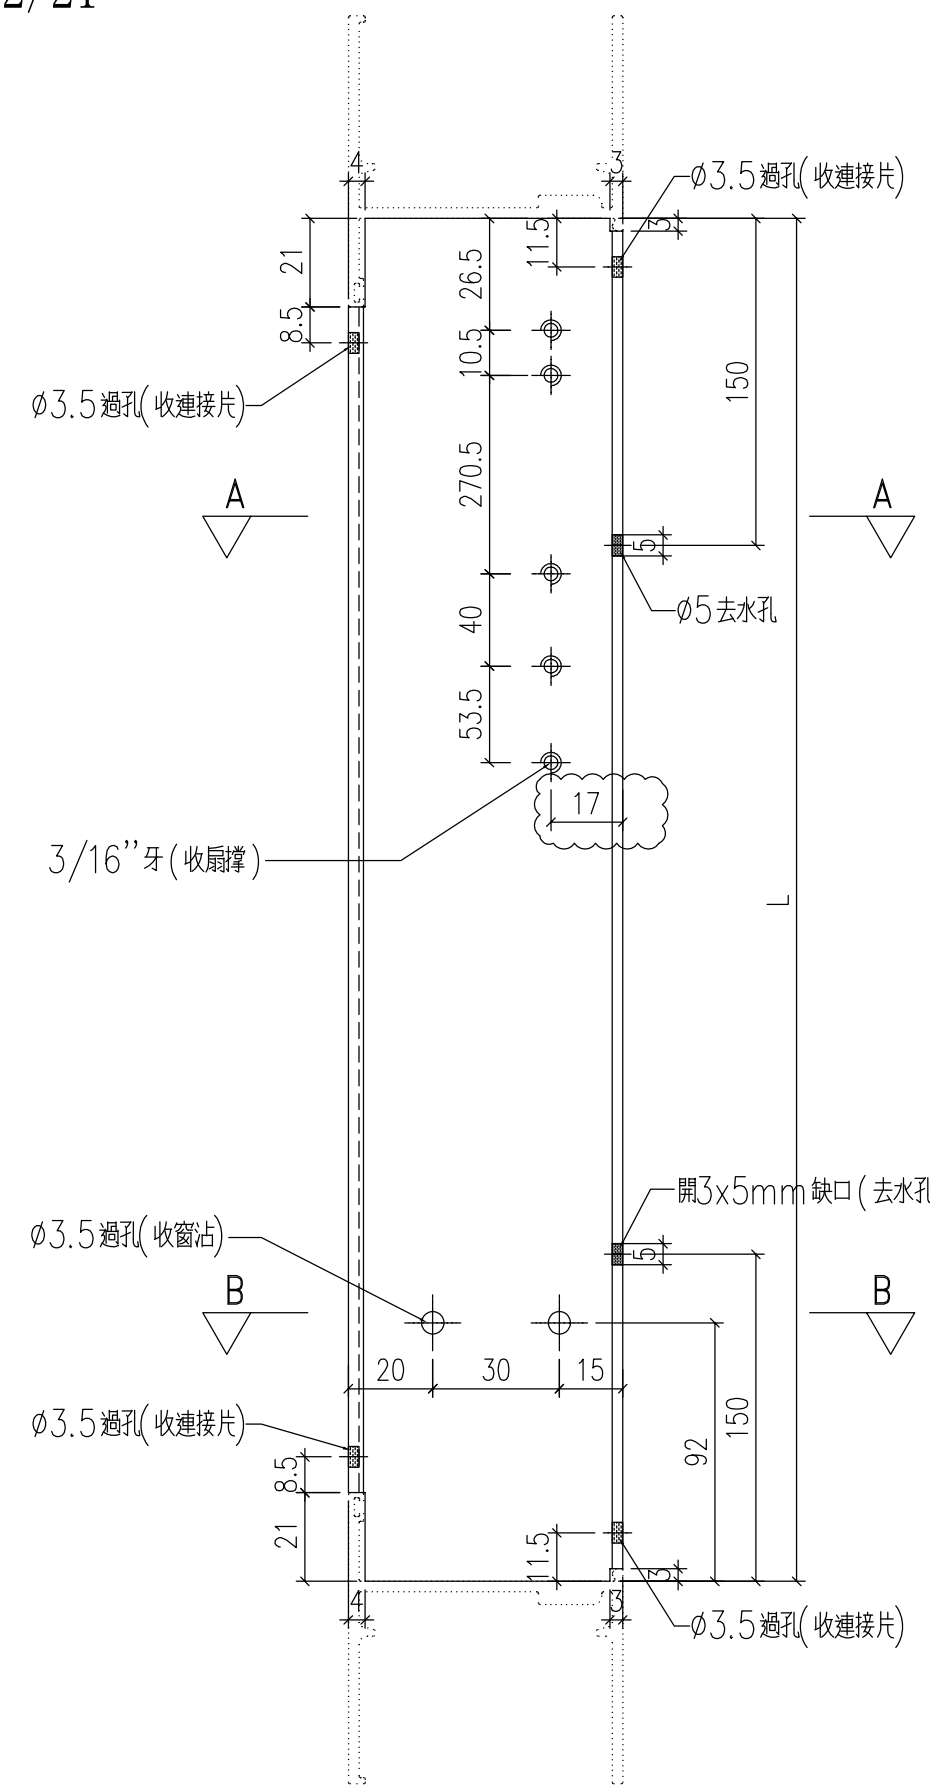

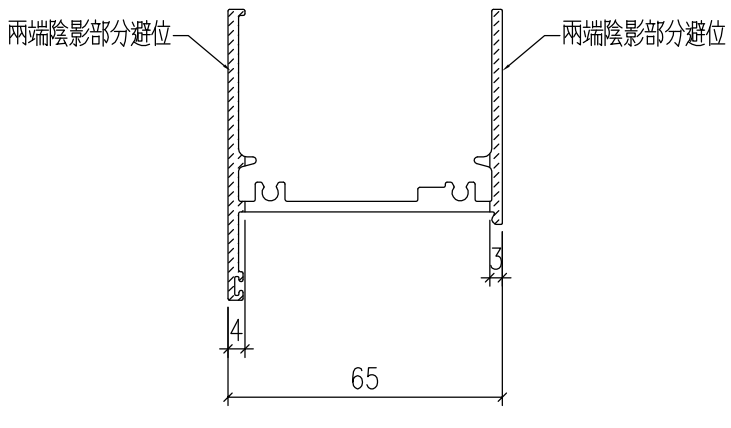

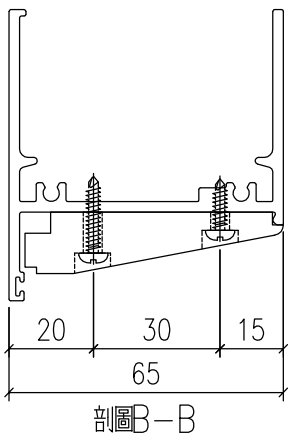


工程號	J-857	地盤	啟德站		附件	
名　稱	生底橫			採　用		
材　料	X86026			地盤		
顏　色	深灰色			工廠		


EG-DWG1

美特鋁質 有限公司 MIDI Aluminium Fabricator Ltd.				
修改	A	-		
日期	12.27	-		

類別		物料號		
制圖	HHQ	2021.12.17	圖號	J857-GDH1
復核	WLQ	2021.12.17	數量	
批准			位置	

原EI/4162/21

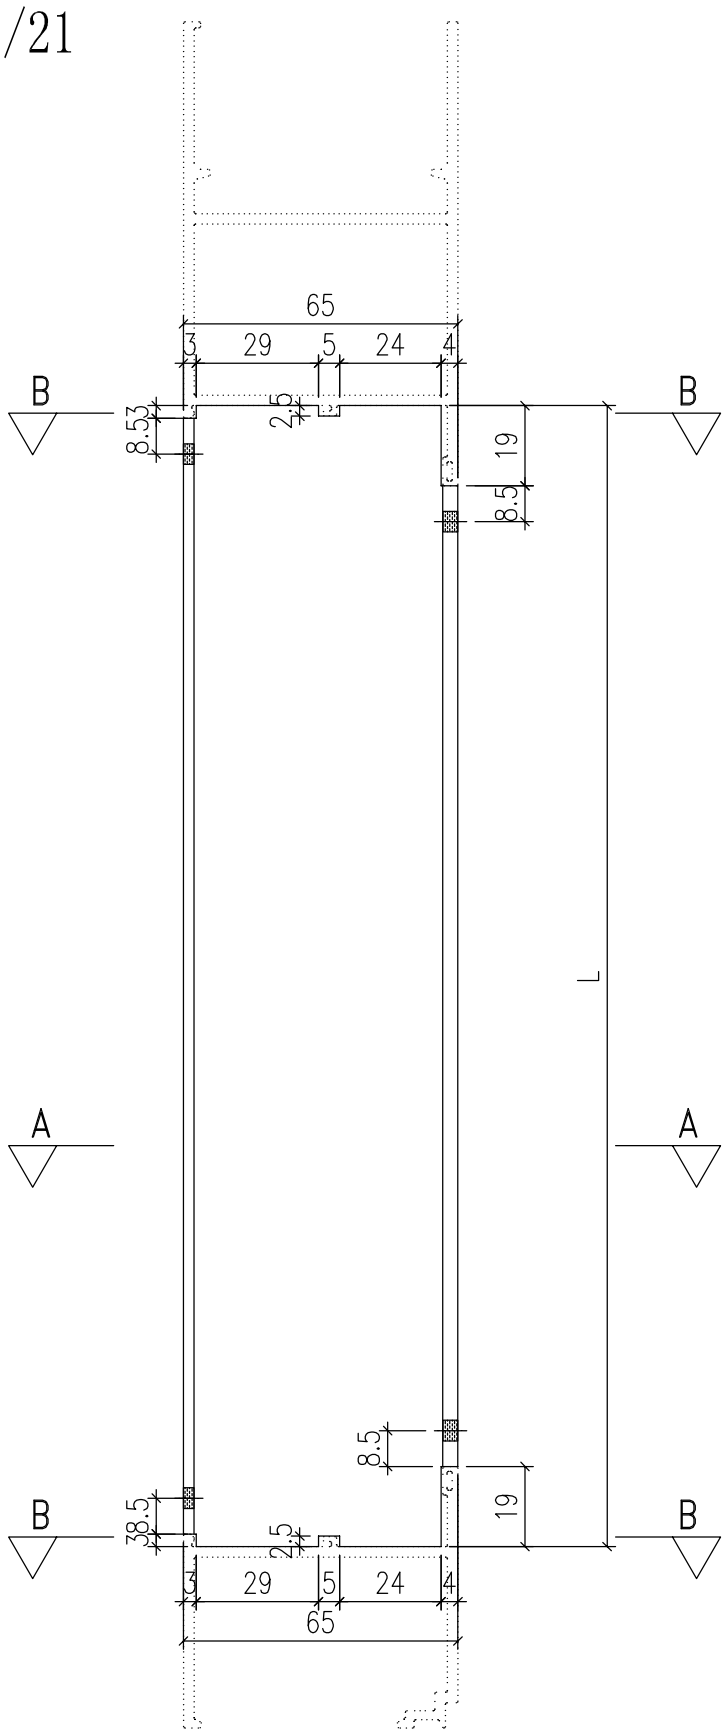

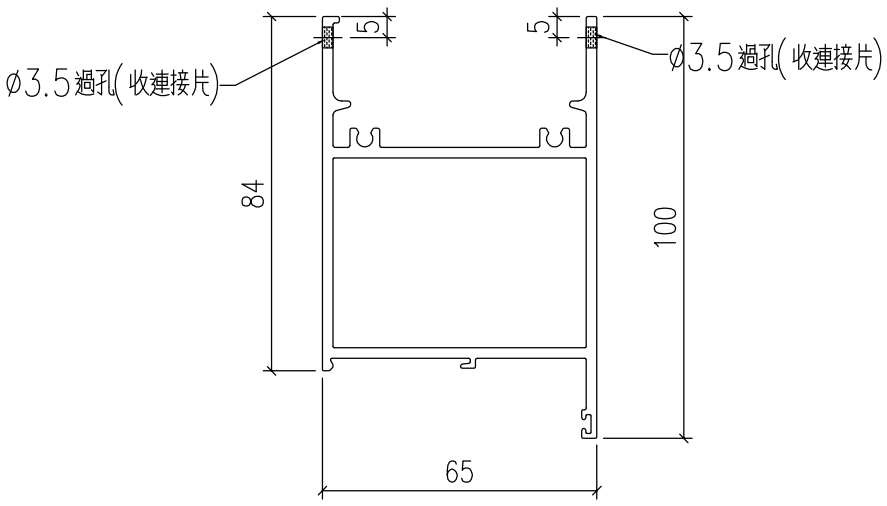

剖圖A－A

剖圖B－B


物料編號	長度 L	數量
AW14-GDH1	286	28
AW15-GDH1	561	28
AW17-GDH1	586	27
AW18-GDH1	311	28
AW14R-GDH1	286	24
AW15R-GDH1	561	24
AW17R-GDH1	586	27
AW18R-GDH1	311	28


工程號	J-857	地盤	啟德站			附件	
名　稱	梗底橫料-空腔			採　用			
材　料	X86028			地盤			
顏　色	深灰色			工廠			


EG-DWG1

美特鋁質 有限公司 MIDI Aluminium Fabricator Ltd.					類別		物料號		
					制圖	HHQ	2021.12.17	圖號	J857-LH1L
修改	A	-			復核	WLQ	2021.12.17	數量	188
日期	12.27	-			批准			位置	


原EI/4162/21

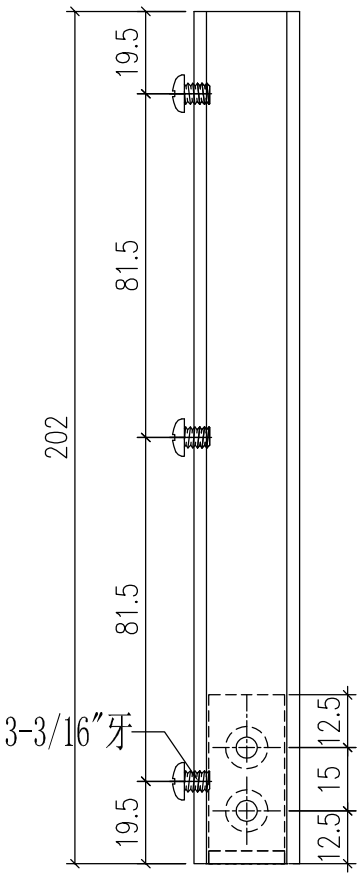

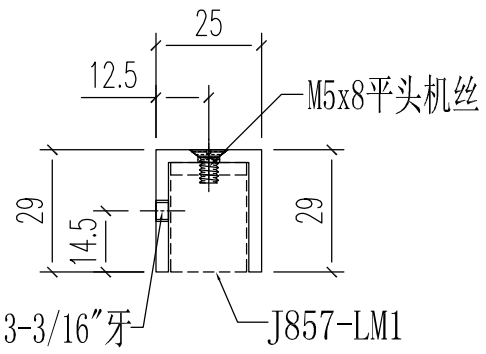

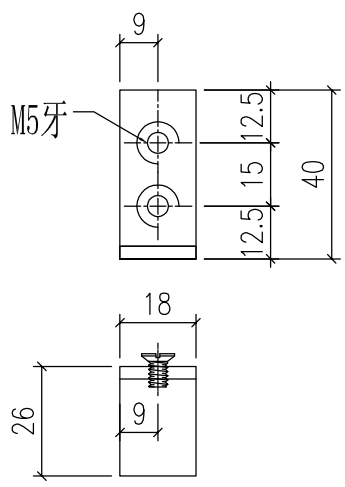

铝角编号：J857-LM1

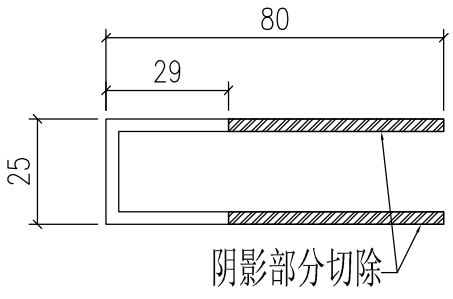



工程號	J-857	地盤	啟德站		附件	
名　稱	鋁槽加工图		採　用			
材　料	A628(25x80x3鋁槽)		地盤			
顏　色	深灰色		工廠			


EG-DWG1

美特鋁質 有限公司 MIDI Aluminium Fabricator Ltd.					類別		物料號		
					制圖	HHQ	2021.12.17	圖號	J857-LH1R
修改	A	-			復核	WLQ	2021.12.17	數量	239
日期	12.27	-			批准			位置	


原EI/4162/21

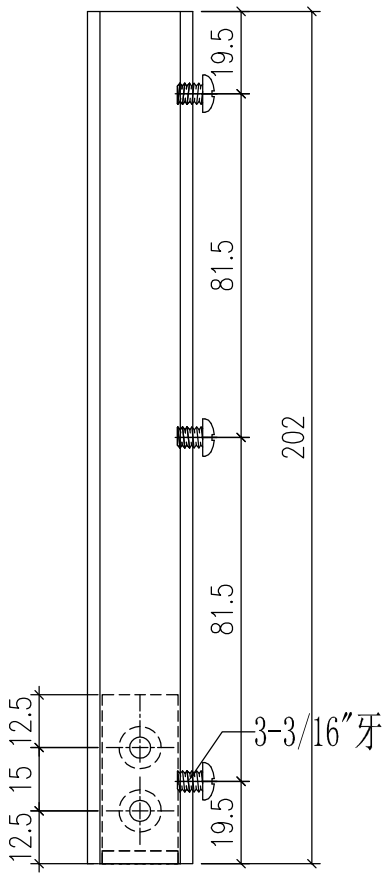

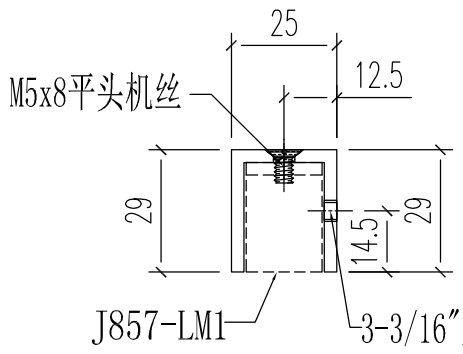

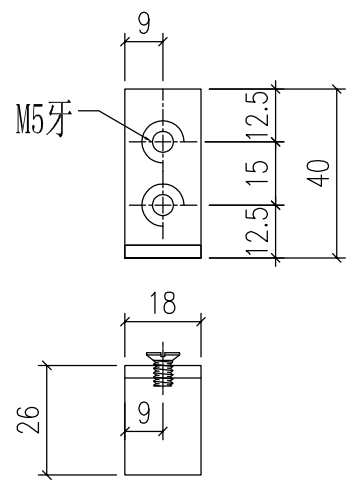

铝角编号：J857-LM1

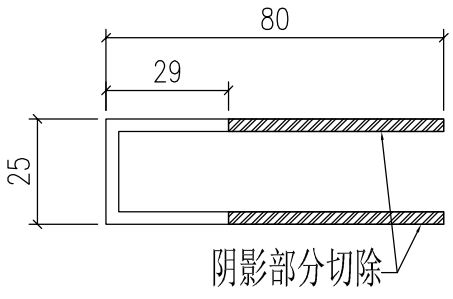



工程號	J-857	地盤	啟德站		附件	
名　稱	鋁槽加工图		採　用			
材　料	A628(25x80x3鋁槽)		地盤			
顏　色	深灰色		工廠			


EG-DWG1


美特鋁質 有限公司 MIDI Aluminium Fabricator Ltd.					類別		物料號		
					制圖	HHQ	2021.12.17	圖號	J857-LH2L
修改	A	-			復核	WLQ	2021.12.17	數量	134
日期	12.27	-			批准			位置	

原EI/4162/21

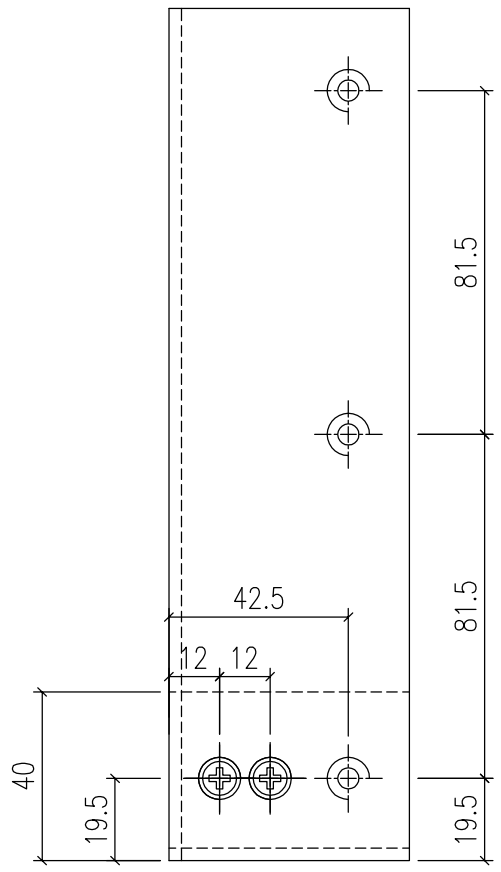

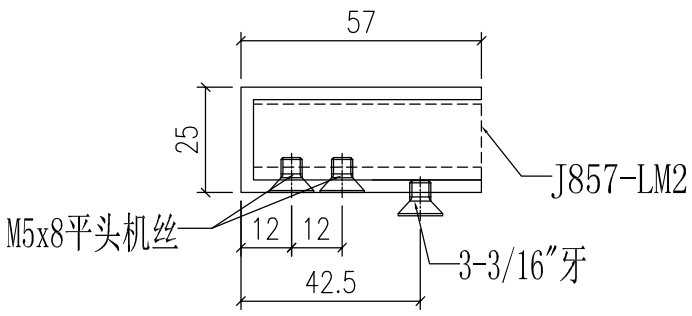

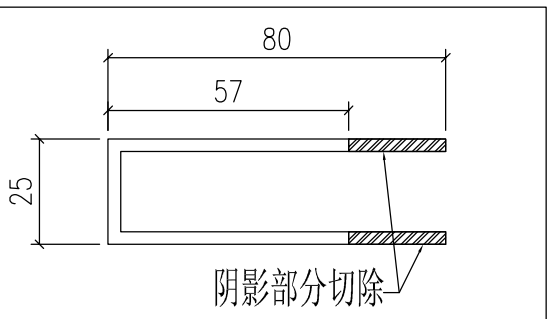

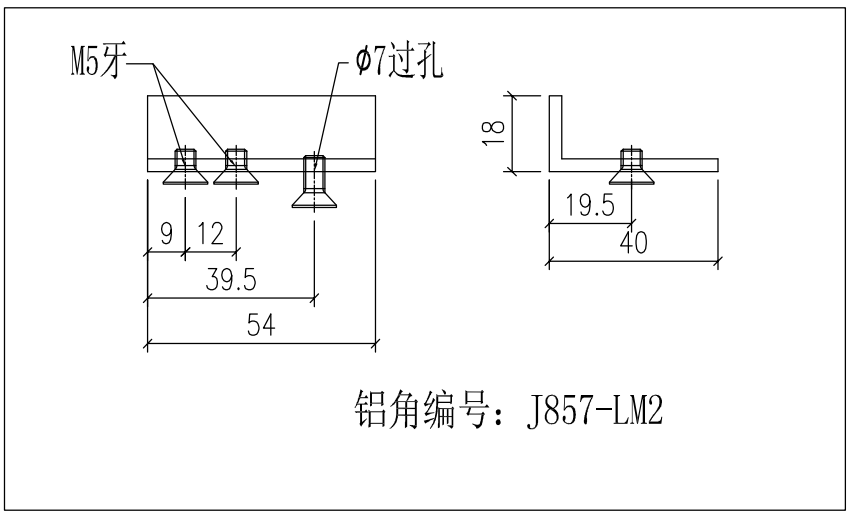


铝角编号：J857-LM2


工程號	J-857	地盤	啟德站		附件	
名　稱	鋁槽加工图			採　用		
材　料	A628(25x80x3铝槽)			地盤		
顏　色	深灰色			工廠		


EG-DWG1

美特鋁質 有限公司 MIDI Aluminium Fabricator Ltd.					類別		物料號		
					制圖	HHQ	2021.12.17	圖號	J857-LH2R
修改	A	-			復核	WLQ	2021.12.17	數量	52
日期	12.27	-			批准			位置	


原EI/4162/21

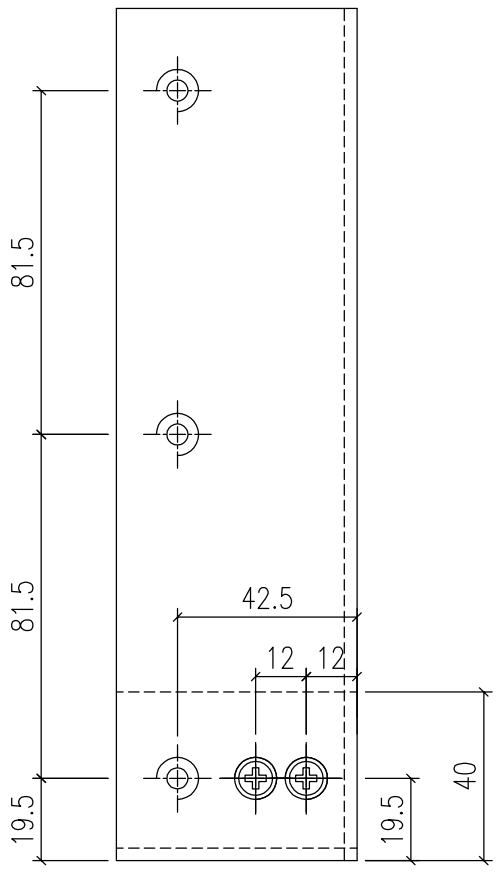

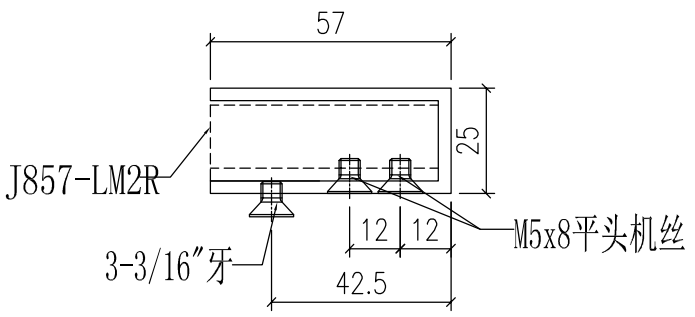

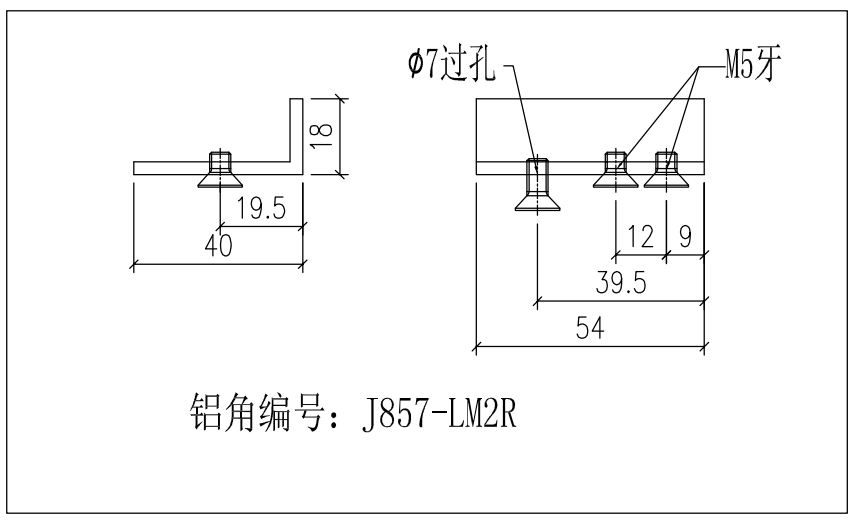

铝角编号：J857-LM2R

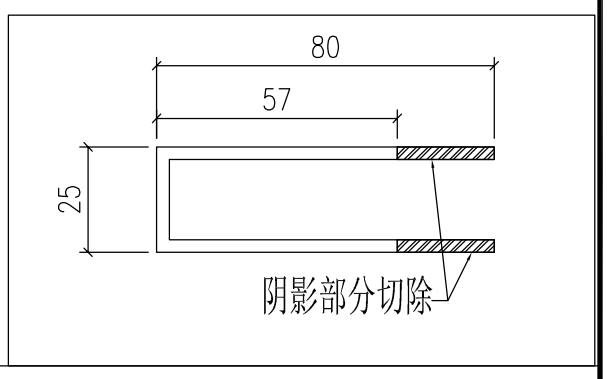



工程號	J-857	地盤	啟德站		附件
名　稱	鋁槽加工图		採　用		
材　料	A628(25x80x3鋁槽)		地盤		
顏　色	深灰色		工廠		


EG-DWG1

美特鋁質 有限公司 MIDI Aluminium Fabricator Ltd.					類別		物料號		
					制圖	HHQ	2021.12.17	圖號	J857-LH3L
修改	A	-			復核	WLQ	2021.12.17	數量	51
日期	12.27	-			批准			位置	


原EI/4162/21

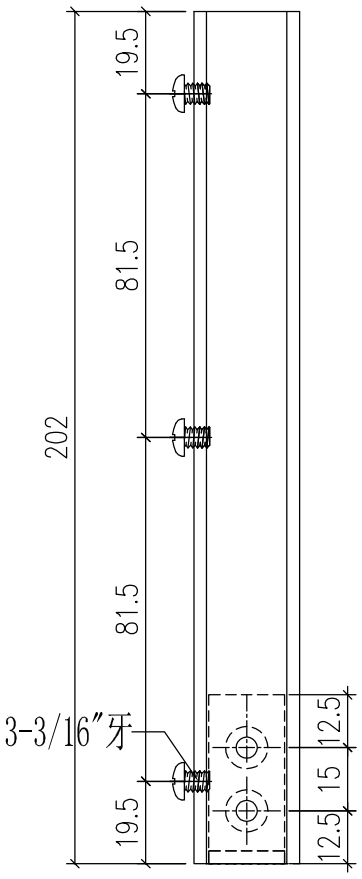

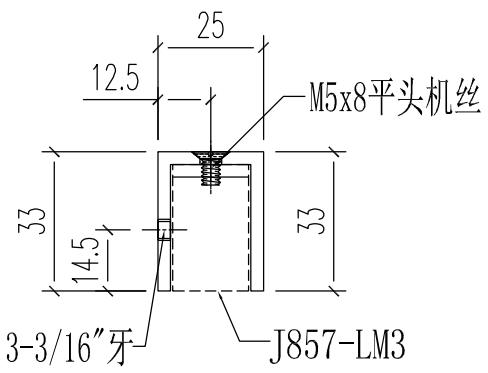

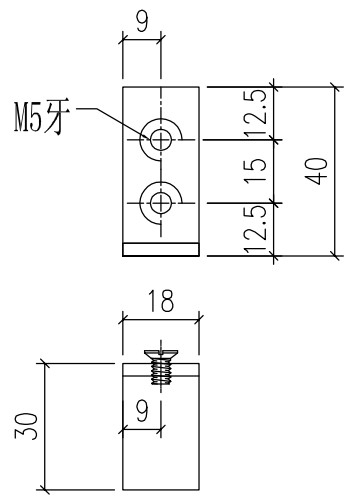

铝角编号：J857-LM3

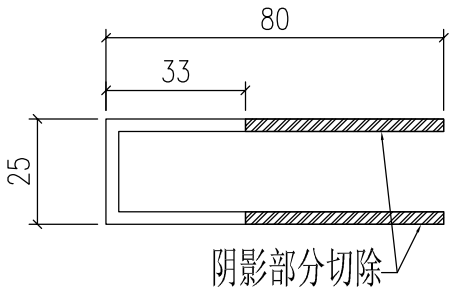



工程號	J-857	地盤	啟德站		附件	
名　稱	鋁槽加工图		採　用			
材　料	A628(25x80x3鋁槽)		地盤			
顏　色	深灰色		工廠			


EG-DWG1

美特鋁質 有限公司 MIDI Aluminium Fabricator Ltd.					類別		物料號		
					制圖	HHQ	2021.12.17	圖號	J857-LH3R
修改	A	-			復核	WLQ	2021.12.17	數量	82
日期	12.27	-			批准			位置	


原EI/4162/21

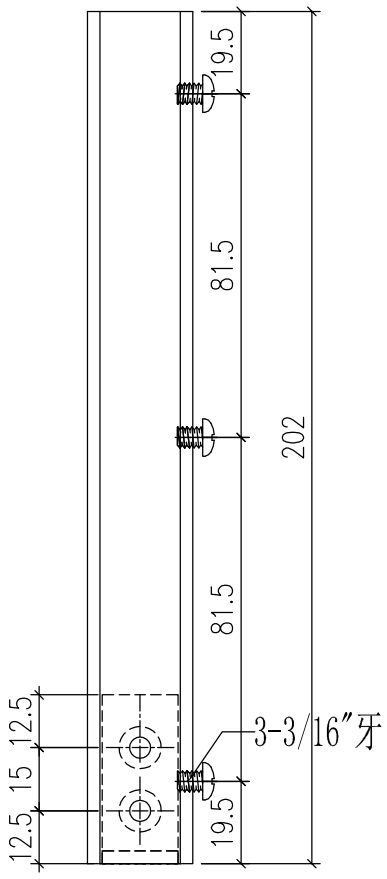

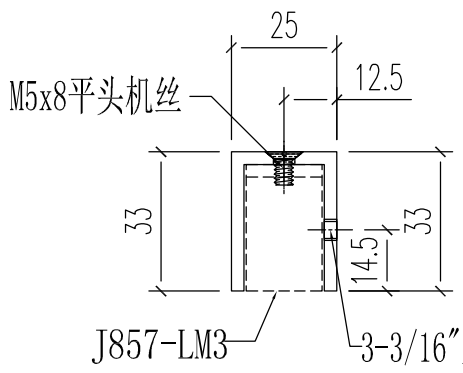

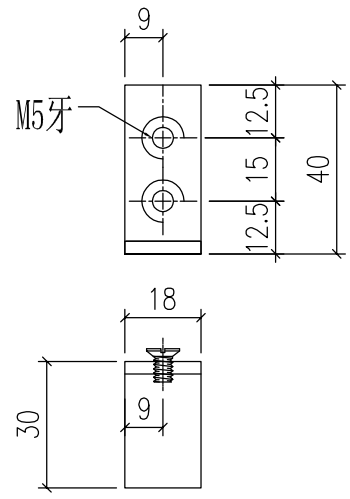

铝角编号：J857-LM3

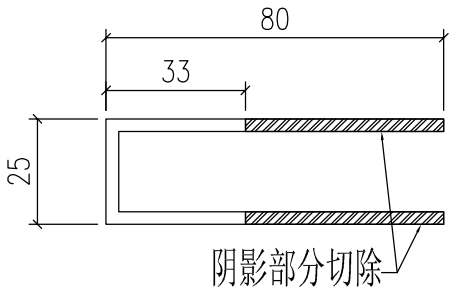


工程號	J-857	地盤	啟德站		附件	
名　稱	鋁槽加工图		採　用			
材　料	A628(25x80x3鋁槽)		地盤			
顏　色	深灰色		工廠			

EG-DWG1


美特鋁質 有限公司 MIDI Aluminium Fabricator Ltd.					類別		物料號		
					制圖	HHQ	2021.12.17	圖號	J857-LM1
修改	A	-			復核	WLQ	2021.12.17	數量	
日期	12.27	-			批准			位置	

原EI/4162/21

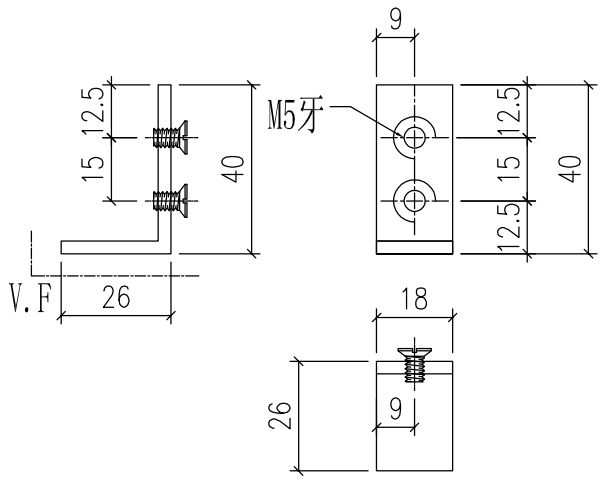


铝角编号：J857-LM1

数量：427

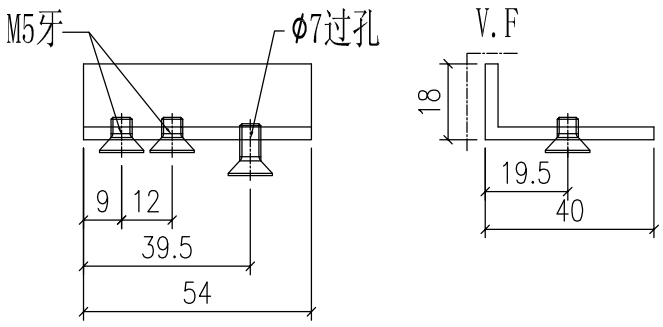


铝角编号：J857-LM2

数量：134

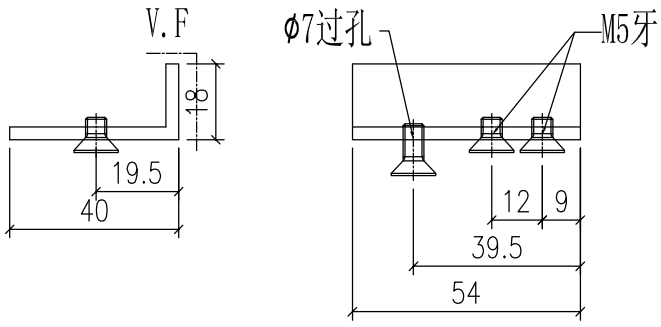

铝角编号：J857-LM2R

数量：52

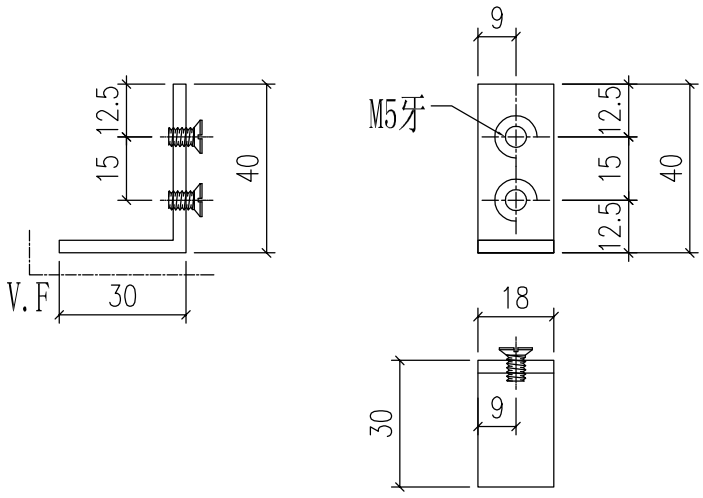

铝角编号：J857-LM3

数量：133


工程號	J-857	地盤	啟德站		附件	
名　稱	攔河底托鋁角加工圖		採　用			
材　料	L044(40x40x3鋁角)		地盤			
顏　色	深灰色		工廠			


EG-DWG1

美特鋁質 有限公司 MIDI Aluminium Fabricator Ltd.					類別		物料號		
					制圖	HHQ	2021.11.19	圖號	J857-CY-LJ1
修改	A	-			復核	WLQ	2021.11.19	數量	2900(整單用量)
日期	12.27	-			批准			位置	

原EI/4162/21

已做0.5mm搶位

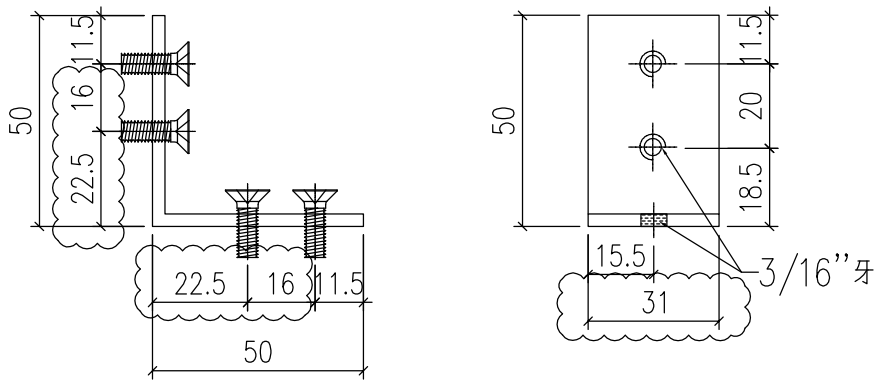

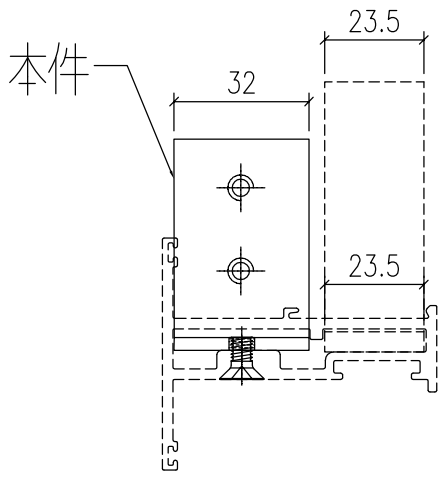



工程號	J-857	地盤	啟德站		附件	
名　稱	鋁角加工圖		採　用			
材　料	L067(50x50x3mm鋁角)		地盤			
顏　色	MILL		工廠			

物料編號	長度 L	數量
AW11-1	582	174
AW11X-1	532	48
AW11a-1	582	14
AW11Xa-1	532	4
AW13-1	520	26
AW13a-1	520	2
AW15-1	641	26
AW15a-1	641	2
AW17-1	591	26
AW17a-1	591	1

物料編號	長度 L	數量
AW14R-1	520.5	22
AW18R-1	520.5	26
AW14Ra-1	520.5	2
AW18Ra-1	520.5	2
AW35b-1	560	77
AW35ba-1	560	3

原EI/4162/21 新增

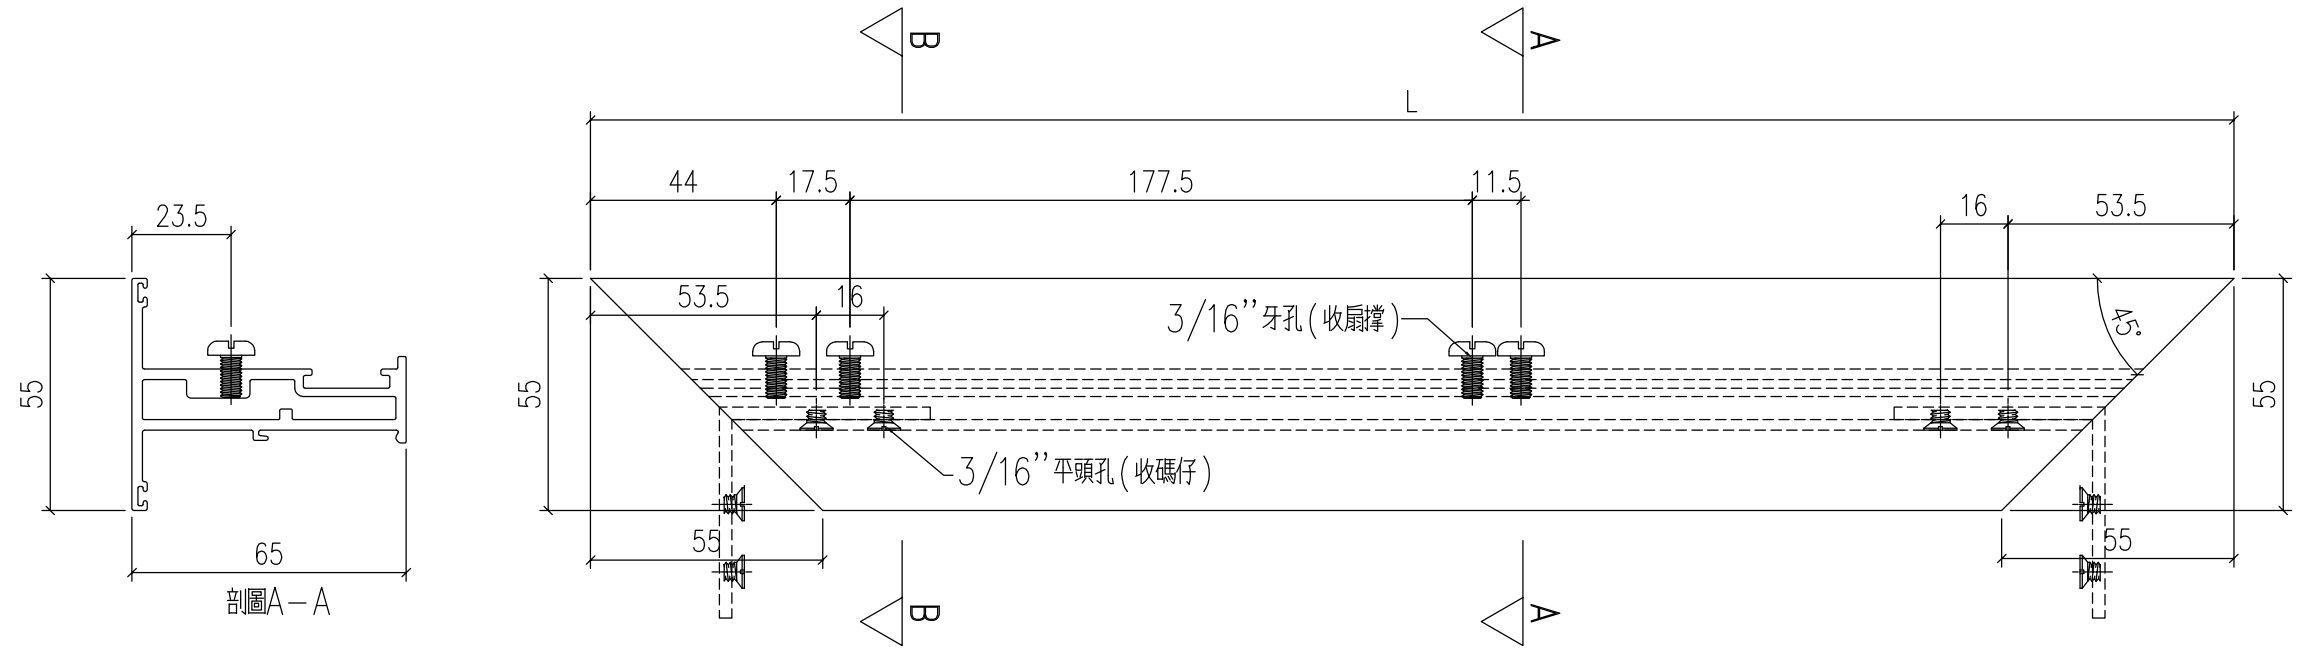

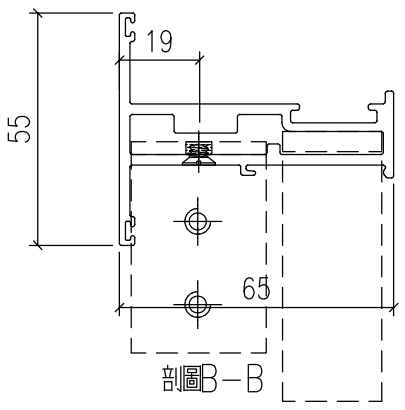

物料號			
	圖號	AW11-1	
	數量		
	位置		
2021.12.17			
2021.12.17			

類別	
制圖	HHQ
復核	WLQ
批准	

美特鋁質 有限公司
MIDI Aluminium Fabricator Ltd.

修改	-	-		
日期	-	-		


EG-DWG1

工程號	J-857	地盤	啟德站		採用	附件
名稱	窗玉料					
材料	X86025				地盤	
顏色	深灰色				工廠	


原EI/4162/21 新增

物料編號	長度 L	L2	數量
AW11-2	582	96	174
AW11X-2	532	96	48
AW11a-2	582	96	14
AW11Xa-2	532	96	4
AW13-2	520	80	26
AW13a-2	520	80	2
AW15-2	641	96	26
AW15a-2	641	96	2
AW17-2	591	96	26
AW17a-2	591	96	1


物料編號	長度 L	L2	數量
AW14R-2	520.5	80	22
AW18R-2	520.5	80	26
AW14Ra-2	520.5	80	2
AW18Ra-2	520.5	80	2
AW35b-2	560	96	77
AW35ba-2	560	96	3

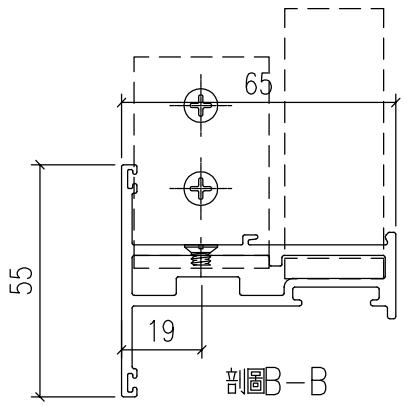


剖圖B-B

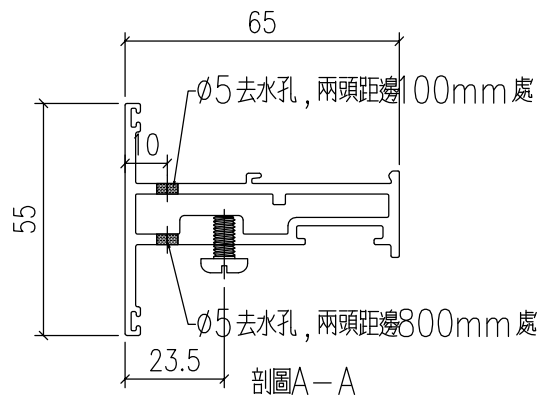

剖圖A-A

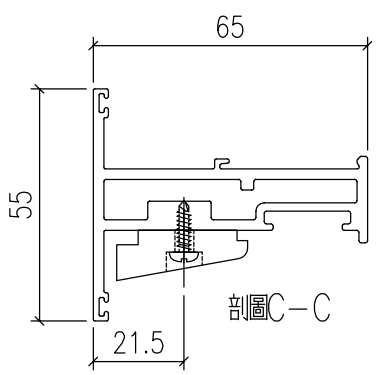

剖圖C-C

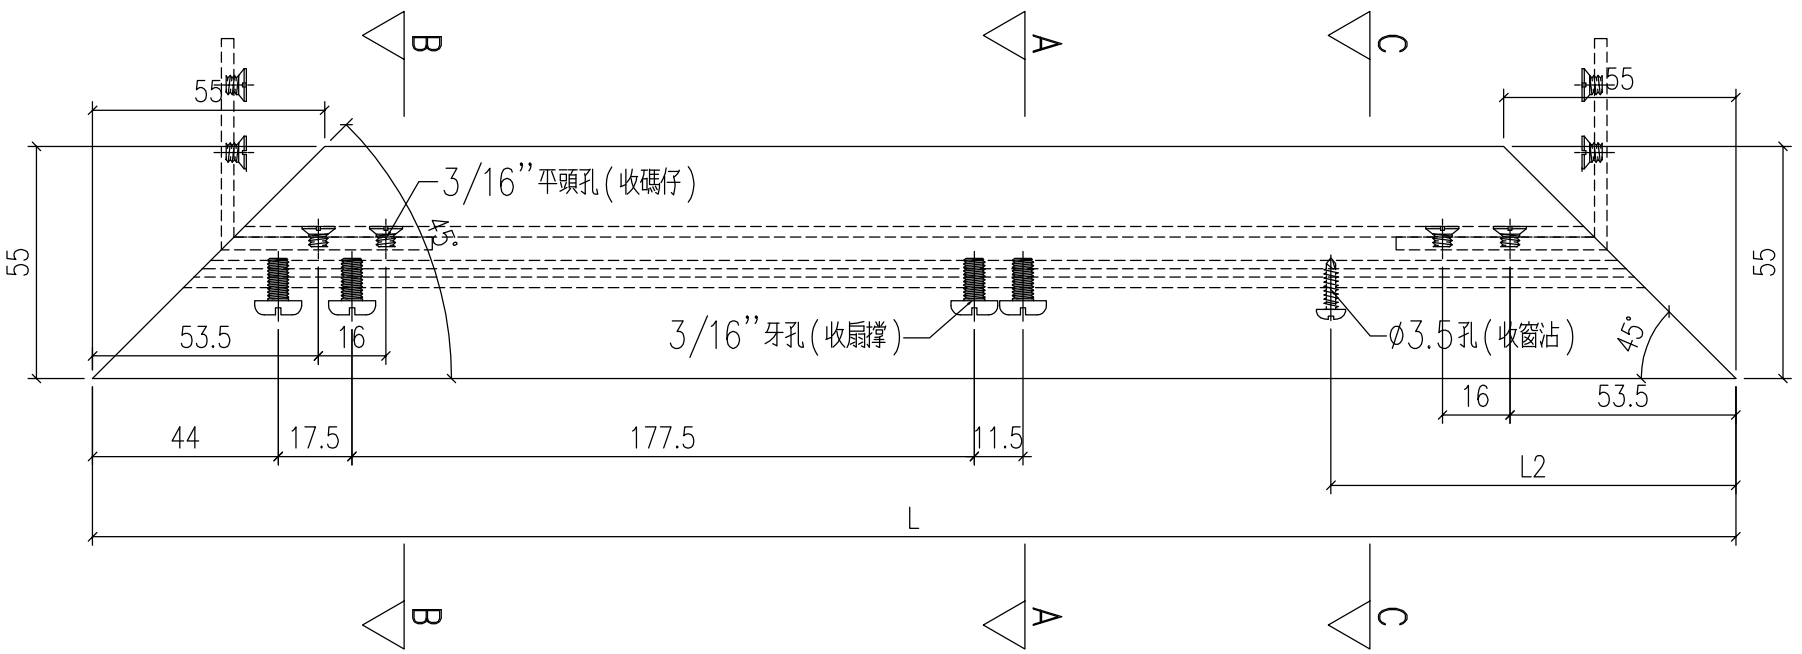

物料號			
	圖號	AW11-2	
2021.12.17	數量		
2021.12.17	位置		
類別	制圖	復核	批准
	HHQ	WLQ	

美特鋁質 有限公司
MIDI Aluminium Fabricator Ltd.

修改	-	-		
日期	-	-		


工程號	J-857	地盤	啟德站	採用	附件
名稱	窗玉料				
材料	X86025			地盤	
顏色	深灰色			工廠	

EG-DWG1


EG-DWG1

美特鋁質 有限公司 MIDI Aluminium Fabricator Ltd.					類別		物料號			
					制圖	HHQ	2021.12.17	圖號	AW11-3	
修改	-	-			復核	WLQ	2021.12.17	數量		
日期	-	-			批准			位置		


原EI/4162/21 新增

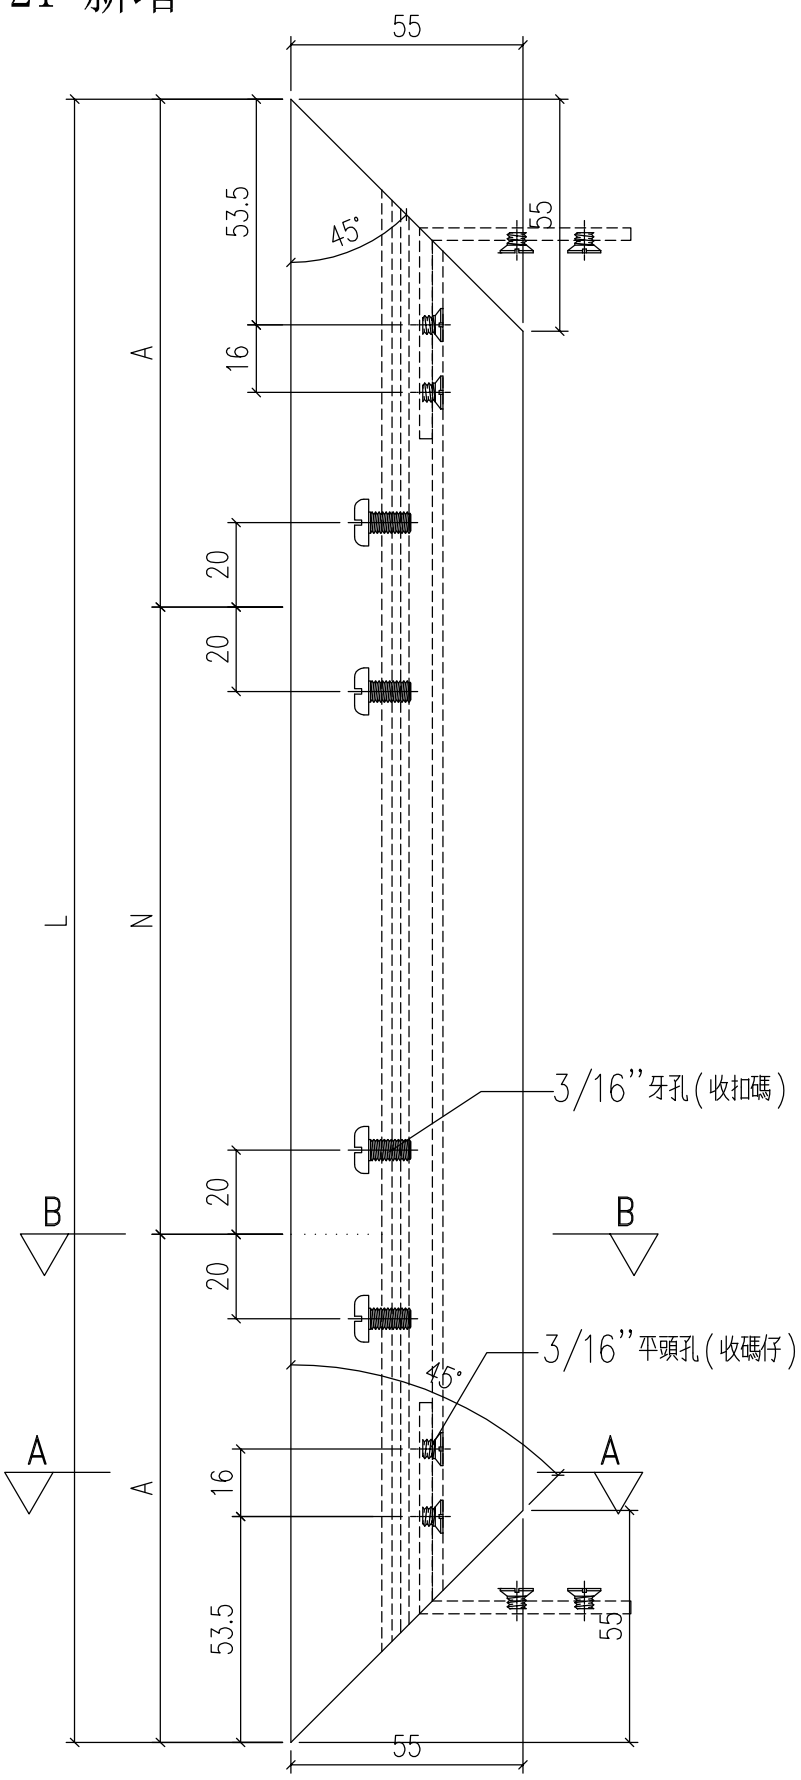

物料编号	长度L		N		A	数量
AW11-3	1382	950	x	1	216	174
AW11X-3	1382	950	x	1	216	48
AW11a-3	1582	650	x	2	141	14
AW11Xa-3	1582	650	x	2	141	4
AW13-3	1440	575	x	2	145	26
AW13a-3	1790	650	x	2	245	2
AW15-3	1590	650	x	2	145	26
AW15a-3	1790	650	x	2	245	2
AW17-3	1590	650	x	2	145	26
AW17a-3	1790	650	x	2	245	1
AW14R-3	1590	650	x	2	145	22
AW18R-3	1590	650	x	2	145	26
AW14Ra-3	1790	650	x	2	245	2
AW18Ra-3	1790	650	x	2	245	2
AW35b-3	811	500	x	1	155.5	77
AW35ba-3	1011	700	x	1	155.5	3

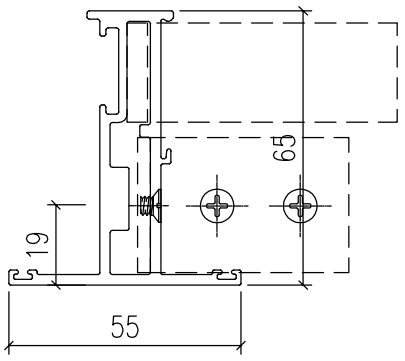

剖圖A－A

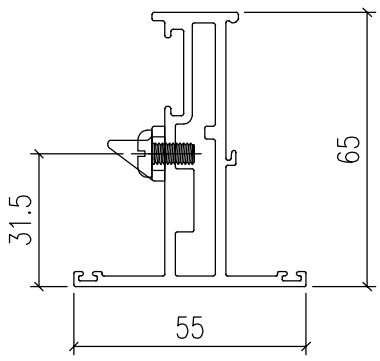

剖圖B－B

工程號	J-857	地盤	啟德站		附件	
名　稱	窗玉料		採　用			
材　料	X86025		地盤			
顏　色	深灰色		工廠			

EG-DWG1


美特鋁質 有限公司
MIDI Aluminium Fabricator Ltd.


修改	-	-		
日期	-	-		

類別		物料號		
制圖	HHQ	2021.12.17	圖號	AW11-4
復核	WLQ	2021.12.17	數量	
批准			位置	


物料编号	长度L	L2	数量
AW11-4	1382	271.5	174
AW11X-4	1382	271.5	48
AW11a-4	1582	271.5	14
AW11Xa-4	1582	271.5	4
AW13-4	1440	454	26
AW13a-4	1790	454	2
AW15-4	1590	454	26
AW15a-4	1790	454	2
AW17-4	1590	454	26
AW17a-4	1790	454	1
AW14R-4	1590	454	22
AW18R-4	1590	454	26
AW14Ra-4	1790	454	2
AW18Ra-4	1790	454	2
AW35b-4	811	271.5	77
AW35ba-4	1011	271.5	3

原EI/4162/21 新增

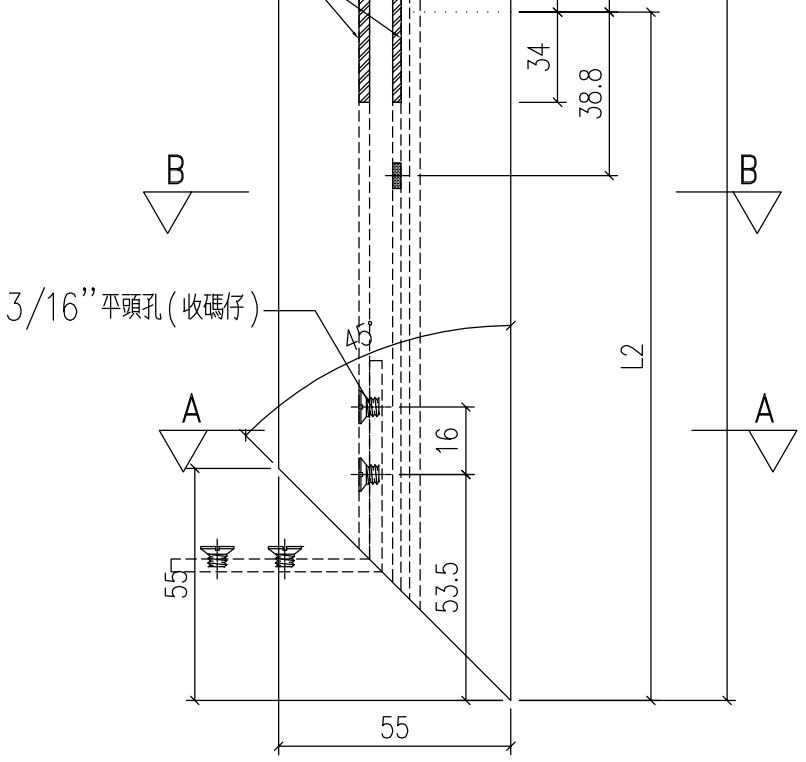


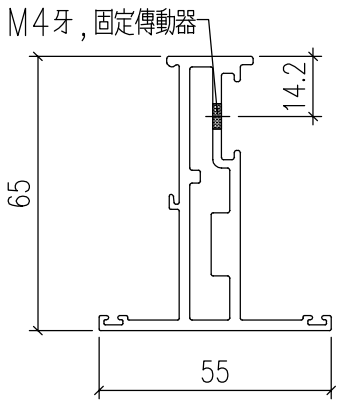

剖圖C－C

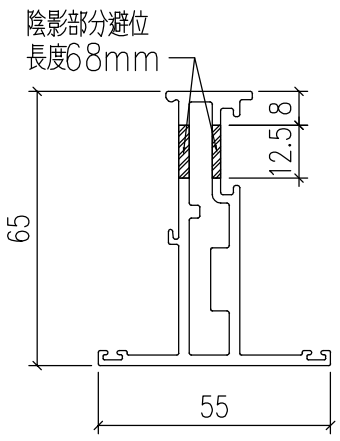

剖圖B－B

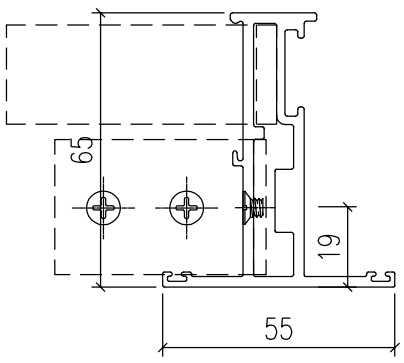


剖圖A－A


工程號	J-857	地盤	啟德站		附件	
名　稱	窗玉料			採　用		
材　料	X86025			地盤		
顏　色	深灰色			工廠		


原EI/4162/21 新增

物料編號	長度 L	數量
AW11R-1	582	74
AW11Ra-1	582	6
AW12-1	520.5	26
AW12a-1	520.5	1
AW15R-1	641	22
AW15Ra-1	641	2
AW17R-1	591	26
AW17Ra-1	591	1
AW20-1	520.5	22
AW20a-1	520.5	1

物料編號	長度 L	數量
AW14-1	520.5	26
AW18-1	520.5	2
AW14a-1	520.5	26
AW18a-1	520.5	2
AW35-1	560	77
AW35a-1	560	3

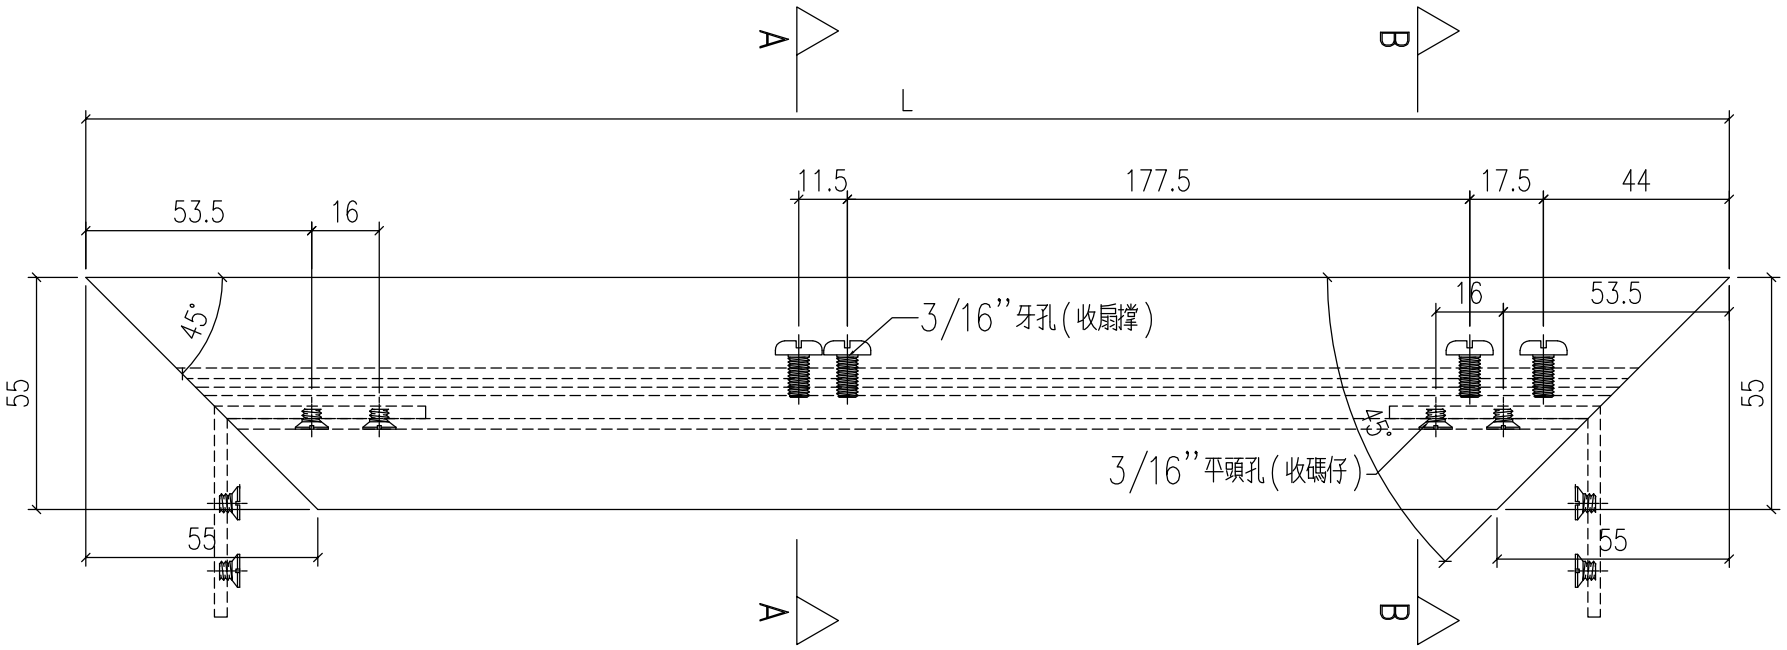

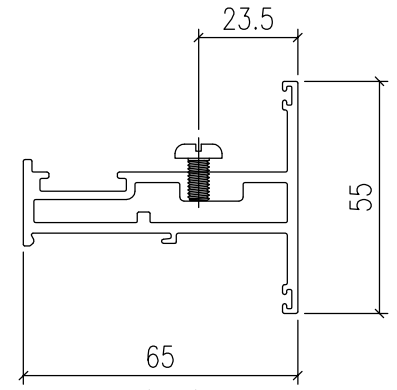

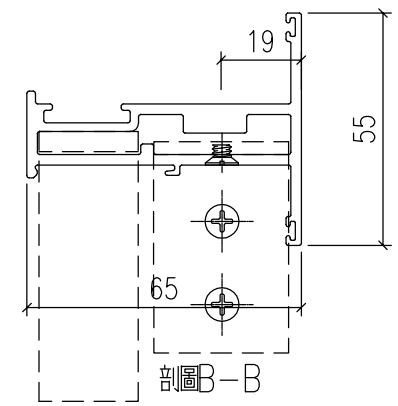

物料號			
	2021.12.17	2021.12.17	
	圖號	數量	位置
	AW11R-1		

類別	
制圖	HHQ
復核	WLQ
批准	

修改	-	-	
日期	-	-	

美特鋁質 有限公司
MIDI Aluminium Fabricator Ltd.


工程號	J-857	地盤	啟德站	採用	附件
名稱	窗玉料				
材料	X86025			地盤	
顏色	深灰色			工廠	


EG-DWG1

物料編號	長度 L	L2	數量
AW11R-1	582	96	74
AW11Ra-1	582	96	6
AW12-1	520.5	80	26
AW12a-1	520.5	80	1
AW15R-1	641	96	22
AW15Ra-1	641	96	2
AW17R-1	591	96	26
AW17Ra-1	591	96	1
AW20-1	520.5	80	22
AW20a-1	520.5	80	1


物料編號	長度 L	L2	數量
AW14-1	520.5	80	26
AW18-1	520.5	80	2
AW14a-1	520.5	80	26
AW18a-1	520.5	80	2
AW35-1	560	96	77
AW35a-1	560	96	3

原EI/4162/21 新增

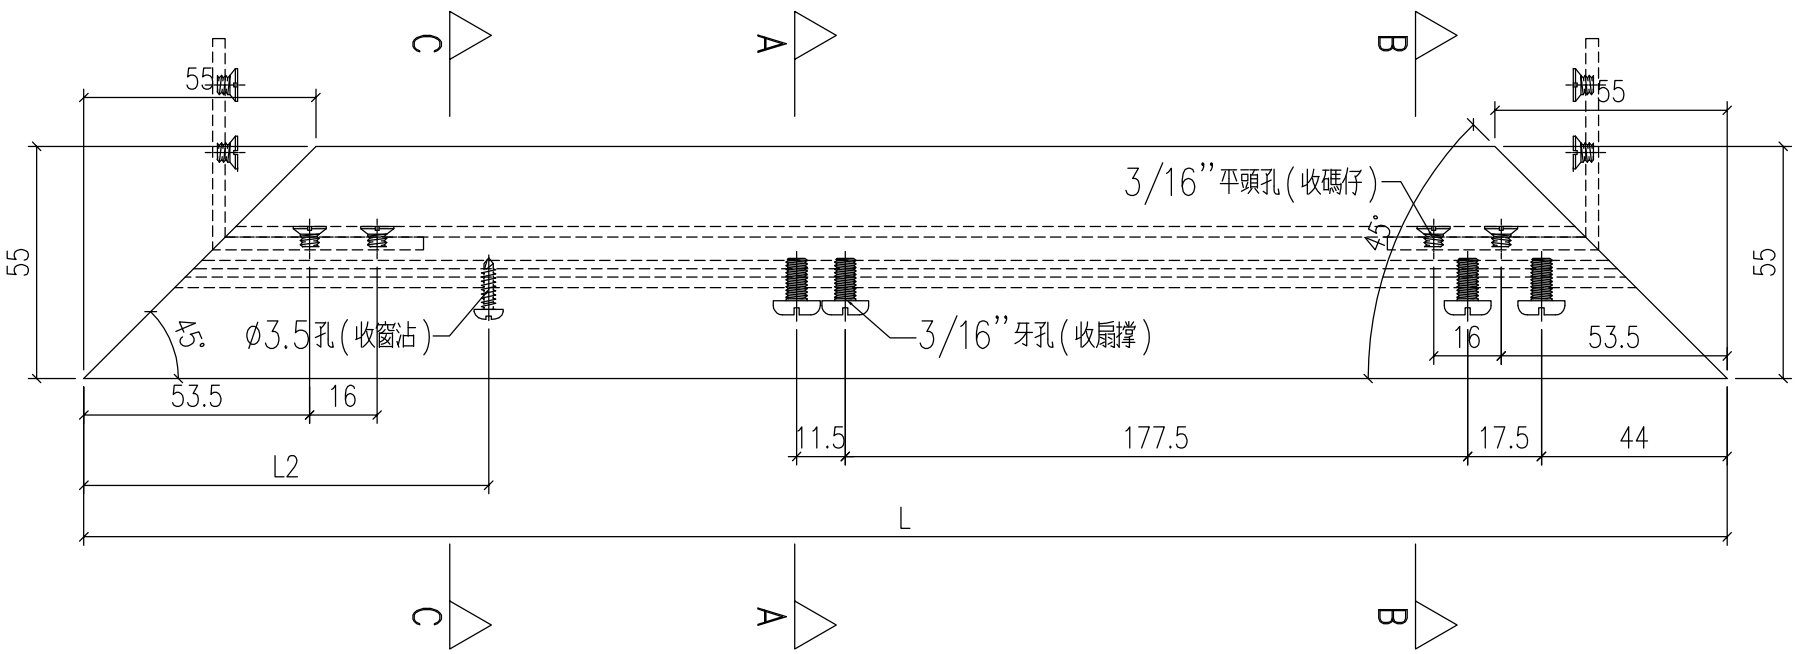


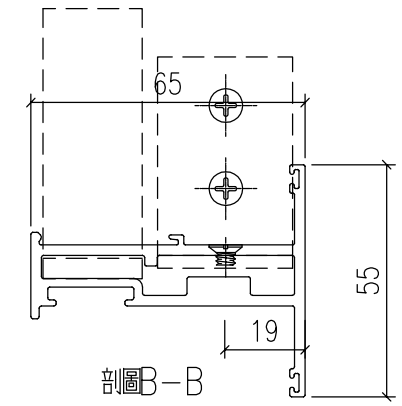

剖圖B-B

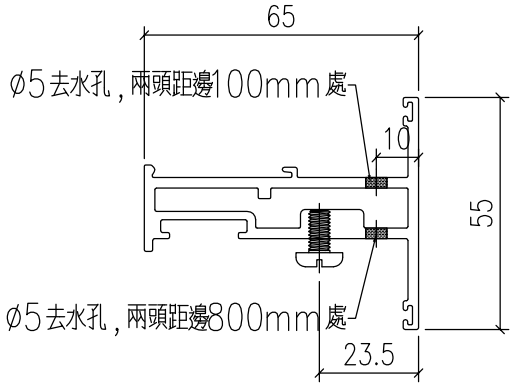

剖圖A-A

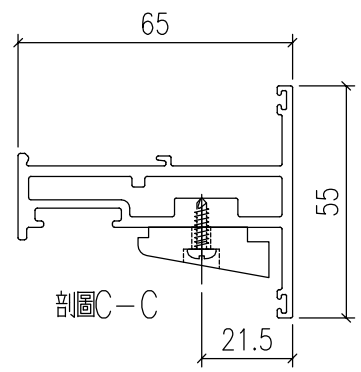

剖圖C-C

類別	制圖	復核	批准
	HHQ	WLQ	

物料號 2021.12.17 2021.12.17

圖號 AW11R-2
數量
位置

美特鋁質 有限公司
MIDI Aluminium Fabricator Ltd.

修改	-	-	
日期	-	-	

EG-DWG1

工程號	J-857	地盤	啟德站	採用	附件
名稱	窗玉料				
材料	X86025			地盤	
顏色	深灰色			工廠	


EG-DWG1

美特鋁質 有限公司
MIDI Aluminium Fabricator Ltd.


修改	-	-		
日期	-	-		

類別		物料號		
制圖	HHQ	2021.12.17	圖號	AW11R-3
復核	WLQ	2021.12.17	數量	
批准			位置	


原EI/4162/21 新增

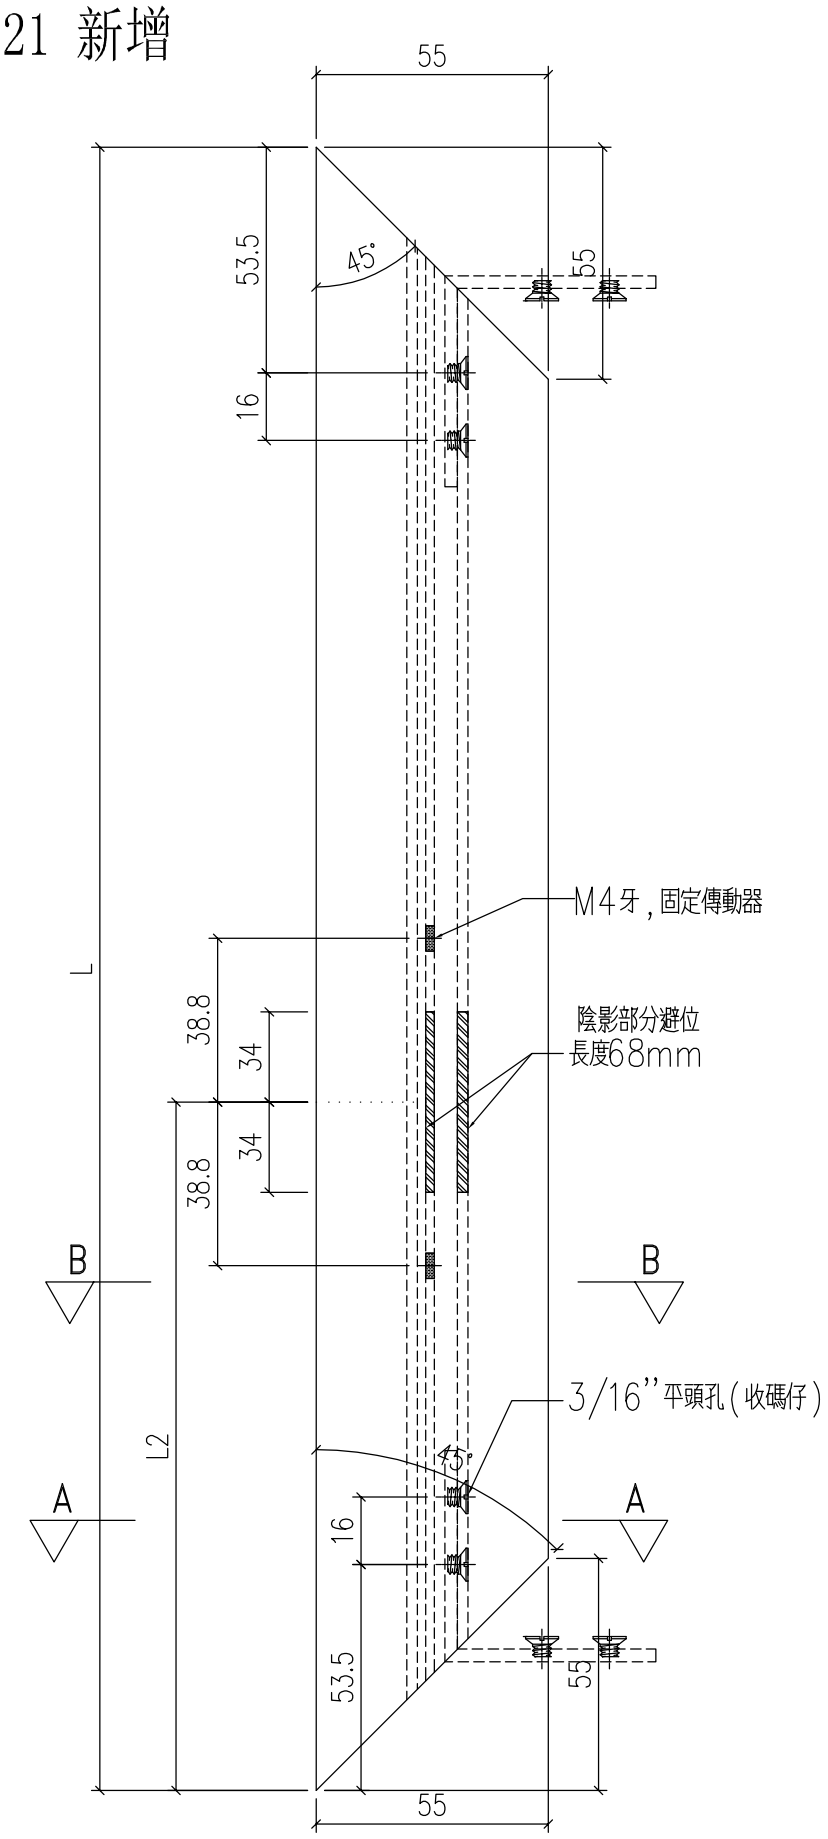


物料编号	长度L		N		A	数量
AW11R-4	1382	950	x	1	216	74
AW11Ra-4	1582	650	x	2	141	6
AW12-4	1690	650	x	2	195	26
AW12a-4	1890	650	x	2	295	1
AW15R-4	1590	650	x	2	145	22
AW15Ra-4	1790	650	x	2	245	2
AW17R-4	1590	650	x	2	145	26
AW17Ra-4	1790	650	x	2	245	1
AW20-4	1540	650	x	2	120	22
AW20a-4	1740	650	x	2	220	1
AW14-4	1590	650	x	2	145	26
AW18-4	1590	650	x	2	145	26
AW14a-4	1790	650	x	2	245	2
AW18a-4	1790	650	x	2	245	2
AW35-4	811	500	x	1	155.5	77
AW35a-4	1011	700	x	1	155.5	3

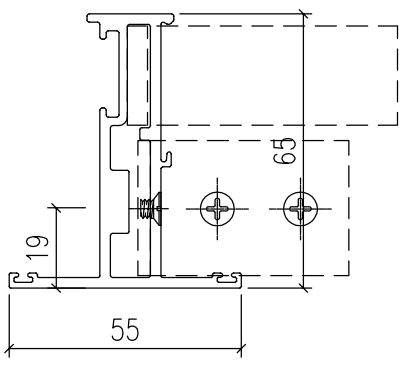

剖圖A－A

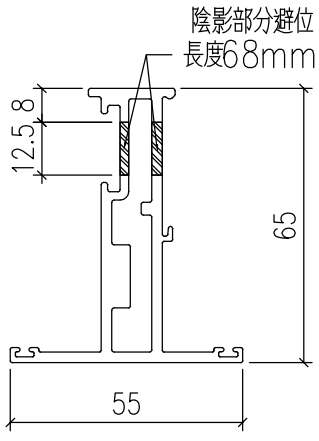

剖圖B－B

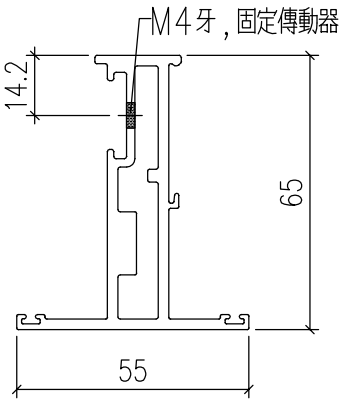

剖圖C－C

工程號	J-857	地盤	啟德站		附件	
名　稱	窗玉料			採　用		
材　料	X86025			地盤		
顏　色	深灰色			工廠		

EG-DWG1


美特鋁質 有限公司
MIDI Aluminium Fabricator Ltd.


修改	-	-		
日期	-	-		

類別		物料號		
制圖	HHQ	2021.12.17	圖號	AW11R-4
復核	WLQ	2021.12.17	數量	
批准			位置	


物料编号	长度L	L2	数量
AW11R-3	1382	271.5	74
AW11Ra-3	1582	271.5	6
AW12-3	1690	454	26
AW12a-3	1890	454	1
AW15R-3	1590	454	22
AW15Ra-3	1790	454	2
AW17R-3	1590	454	26
AW17Ra-3	1790	454	1
AW20-3	1540	454	22
AW20a-3	1740	454	1
AW14-3	1590	454	26
AW18-3	1590	454	26
AW14a-3	1790	454	2
AW18a-3	1790	454	2
AW35-3	811	271.5	77
AW35a-3	1011	271.5	3

原EI/4162/21 新增

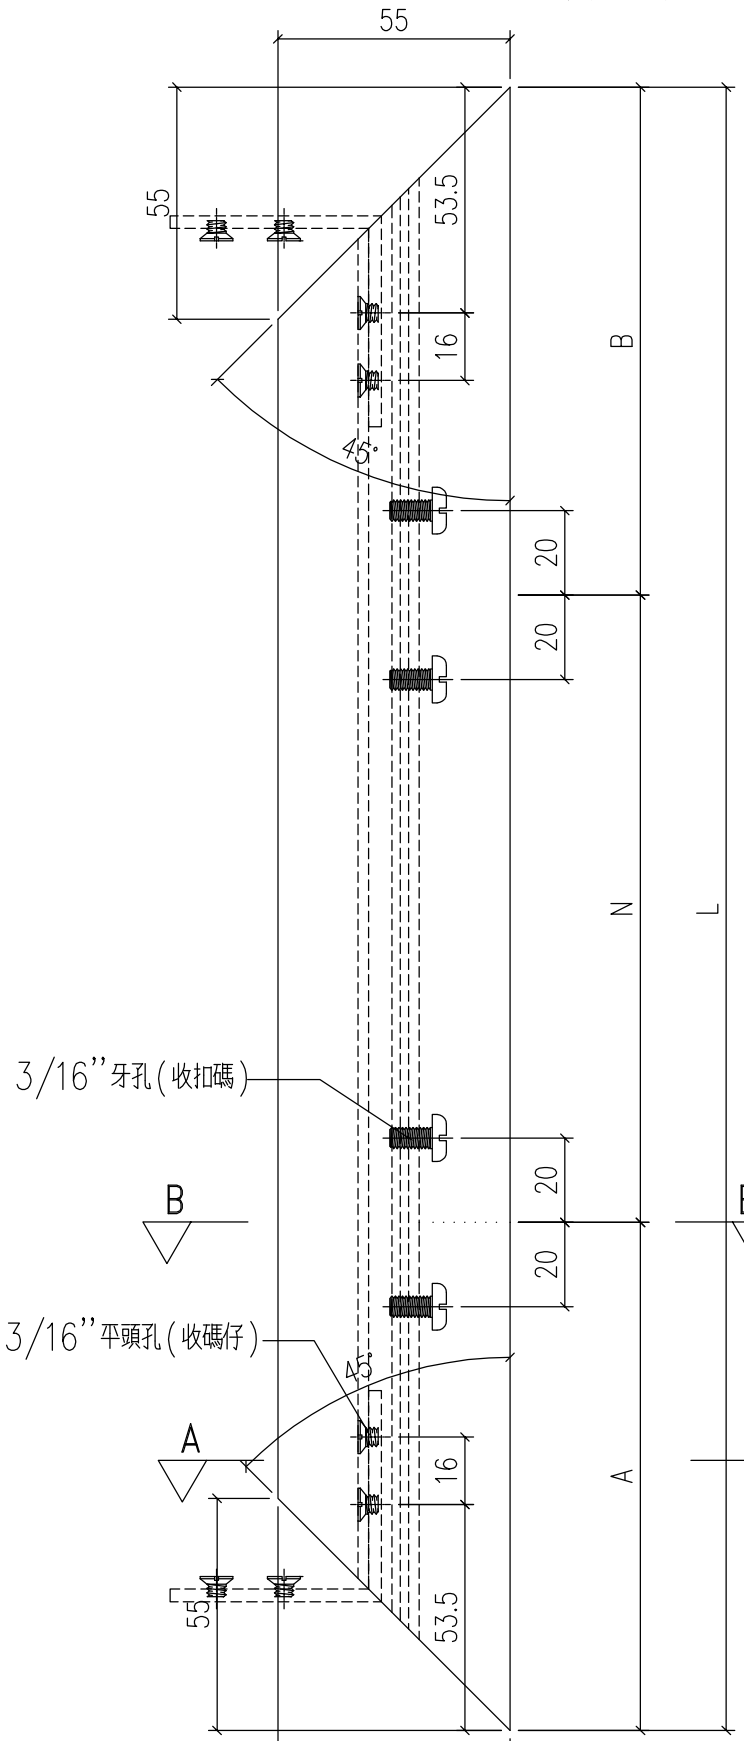

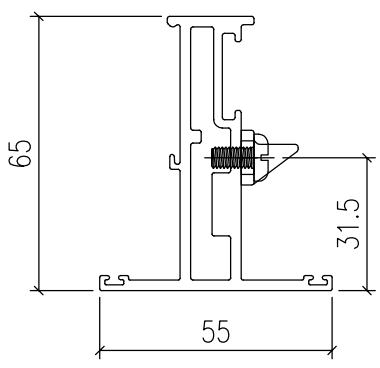

剖圖B－B

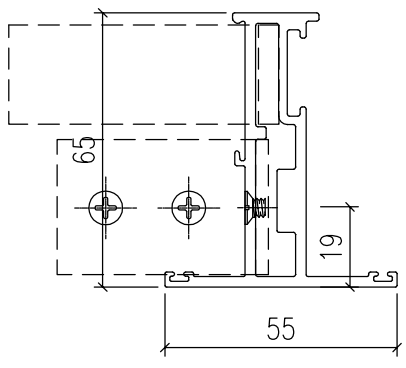


剖圖A－A

工程號	J-857	地盤	啟德站		附件	
名　稱	窗玉料		採　用			
材　料	X86025		地盤			
顏　色	深灰色		工廠			

物料編號	長度 L	A	數量
AW12-5	781	240.5	26
AW12a-5	781	240.5	1
AW16-1	810	240	52
AW16a-1	810	240	2

原EI/4162/21 新增

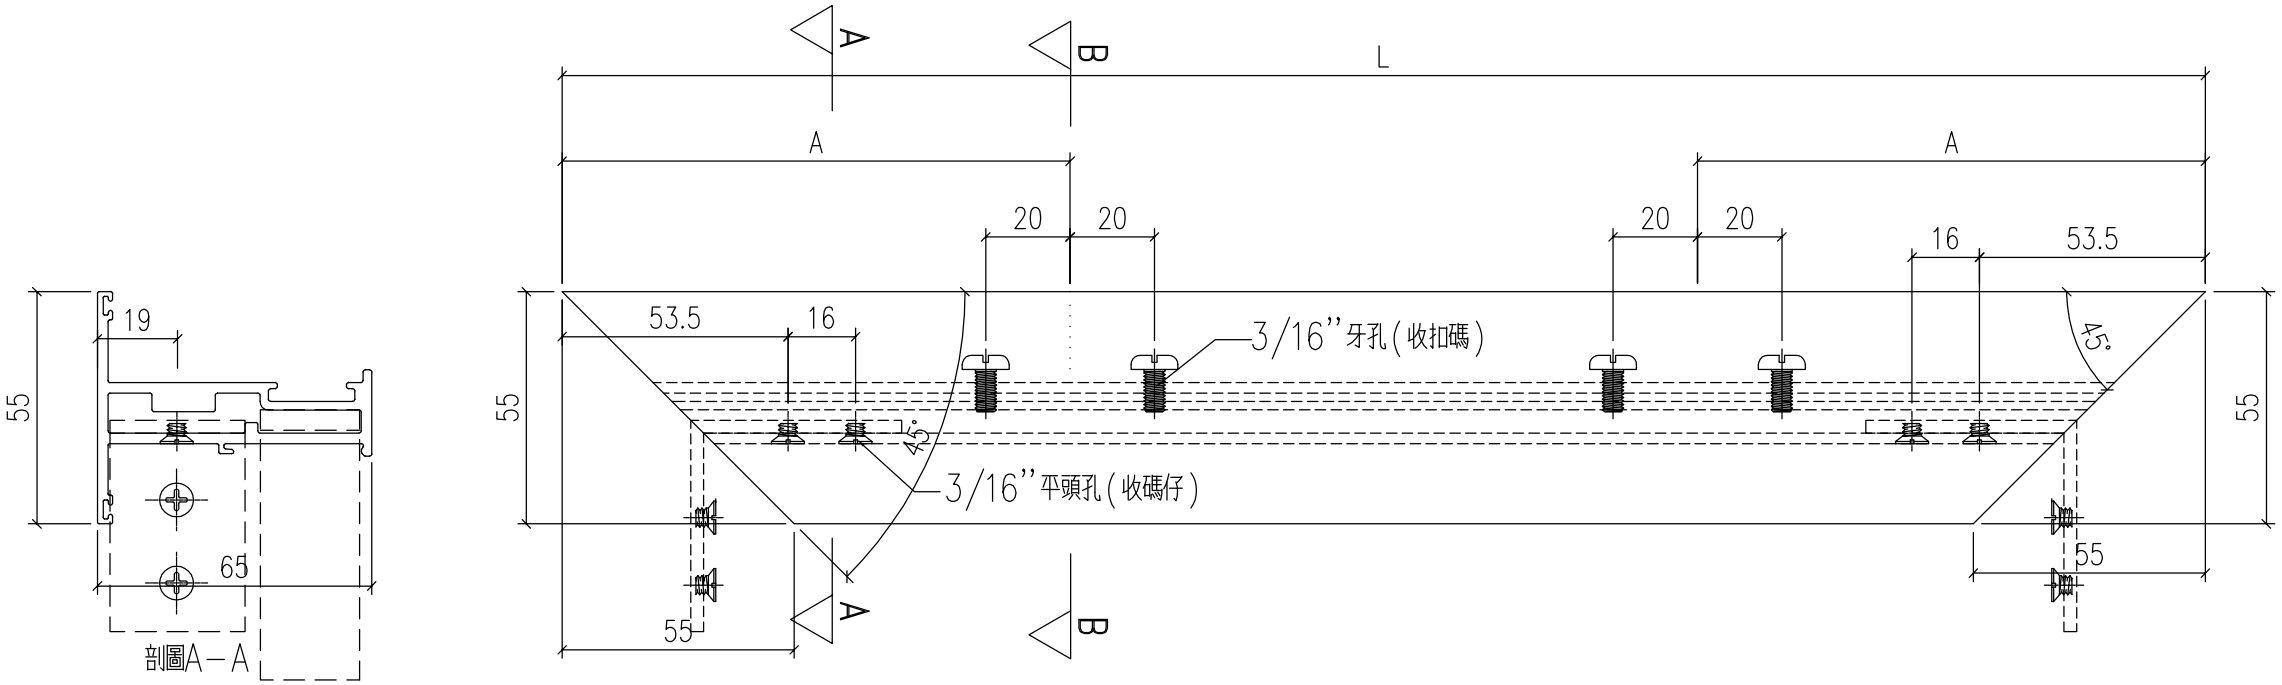

物料號	AW12-5		
	圖號	數量	位置
2021.12.17	2021.12.17		
HHQ	WLQ		

類別	制圖	復核	批准

修改	-	-		
日期	-	-		

美特鋁質 有限公司
MIDI Aluminium Fabricator Ltd.

附件


工程號	J-857	地盤	啟德站	採用	
名稱	窗玉料			地盤	
材料	X86025			工廠	
顏色	深灰色				

EG-DWG1

EG-DWG1

美特鋁質 有限公司 MIDI Aluminium Fabricator Ltd.				類別		物料號		
				制圖	HHQ	2021.12.17	圖號	AW12-6
修改	-	-		復核	WLQ	2021.12.17	數量	
日期	-	-		批准			位置	

物料編號	長度 L	數量
AW12-6	781	26
AW12a-6	781	1
AW16-2	810	52
AW16a-2	810	2

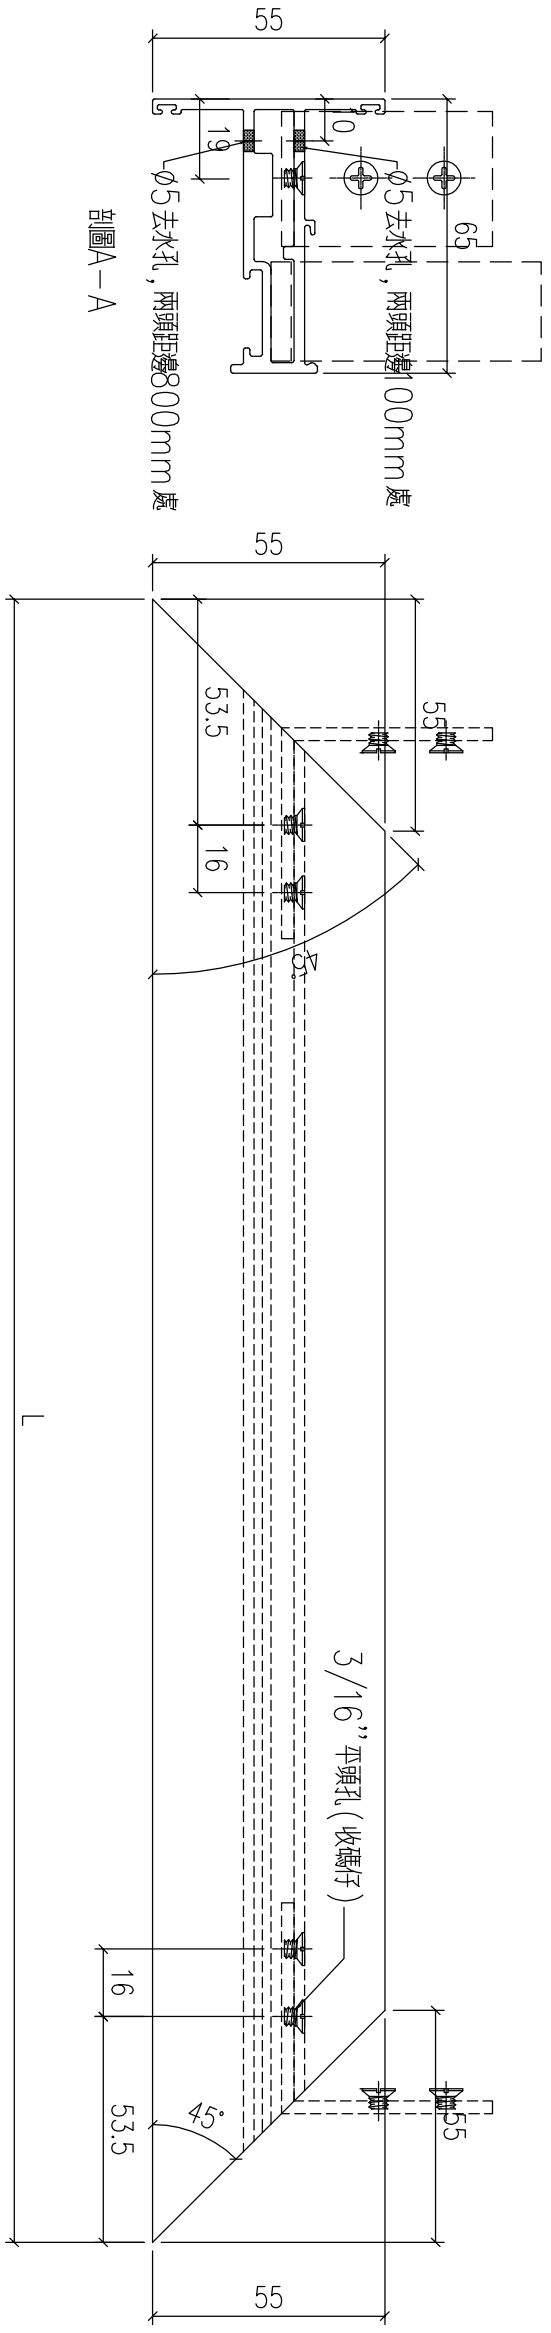

原EI/4162/21 新增

工程號	J-857	地盤	啟德站		附件	
名稱	窗玉料			採用		
材料	X86025			地盤		
顏色	深灰色			工廠		

EG-DWG1

美特鋁質 有限公司
MIDI Aluminium Fabricator Ltd.


修改	-	-		
日期	-	-		


類別		物料號		
制圖	HHQ	2021.12.17	圖號	AW12-7
復核	WLQ	2021.12.17	數量	
批准			位置	

原EI/4162/21 新增


物料編號	長度 L	A	B	數量
AW12-7	1690	963	460	26
AW12a-7	1890			1
AW16-3	1590	853	383	52
AW16a-3	1790			2

參考數值

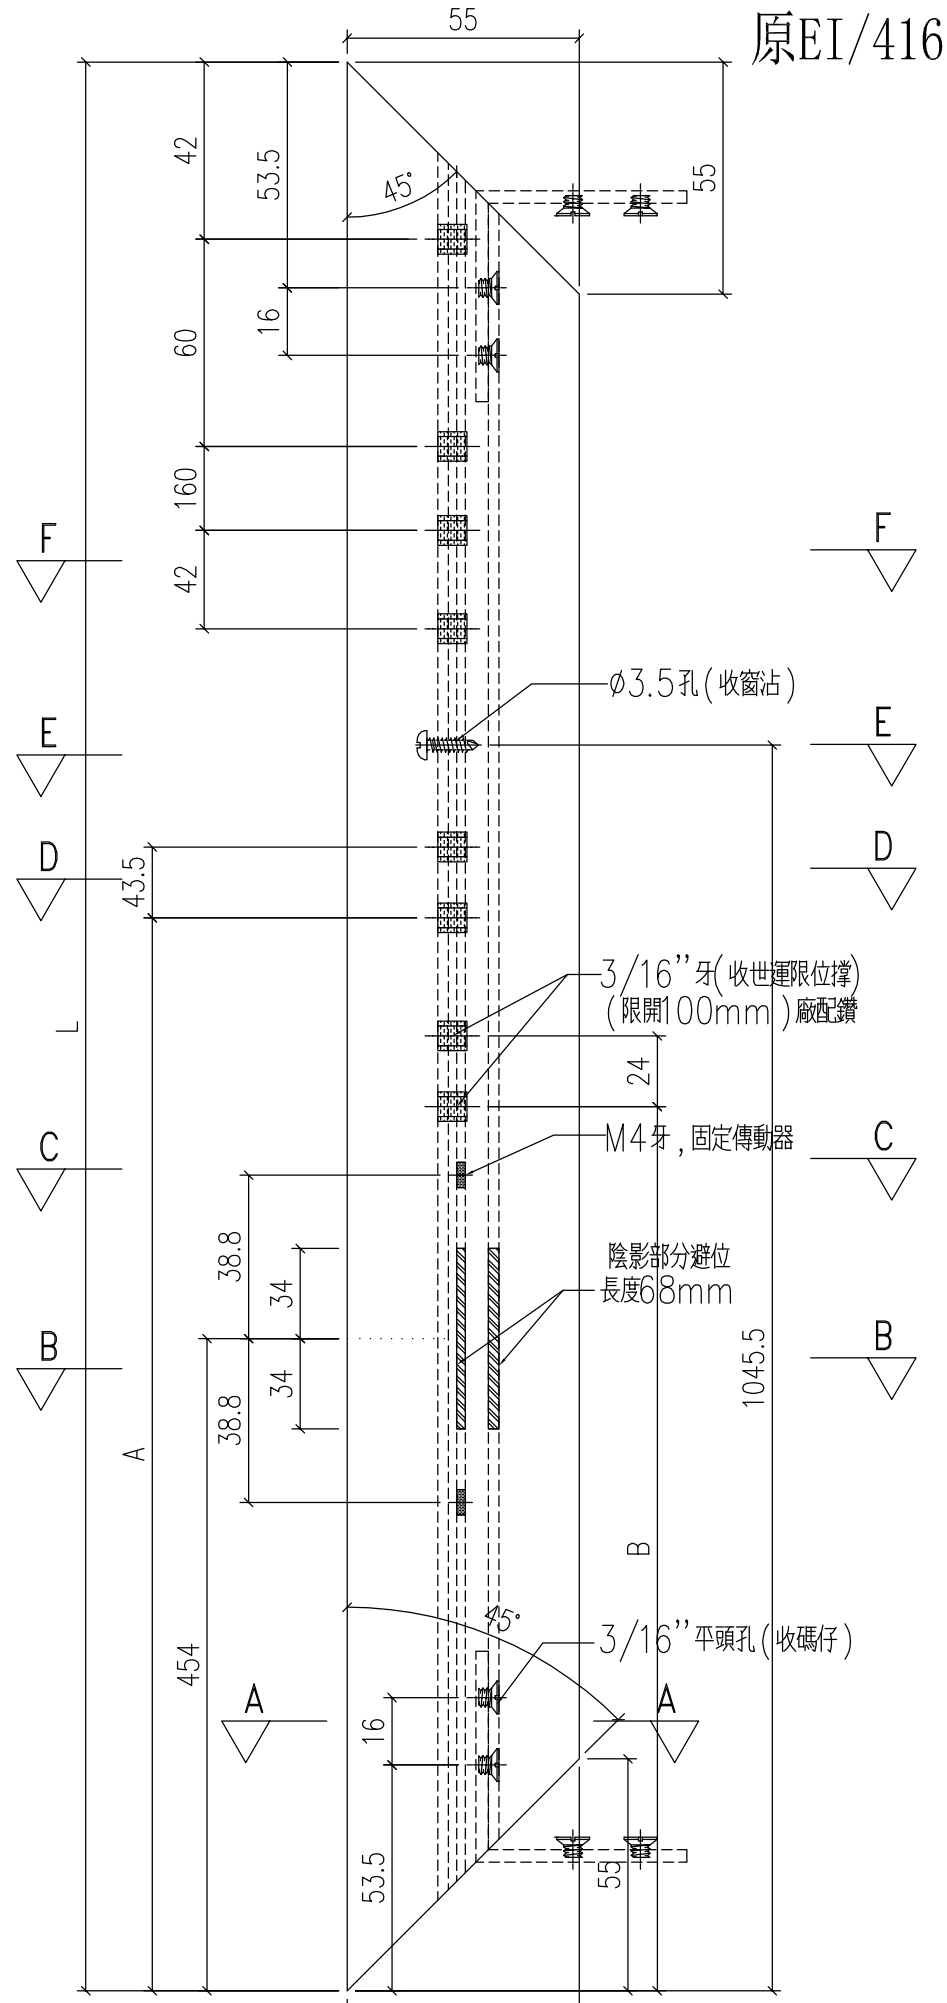


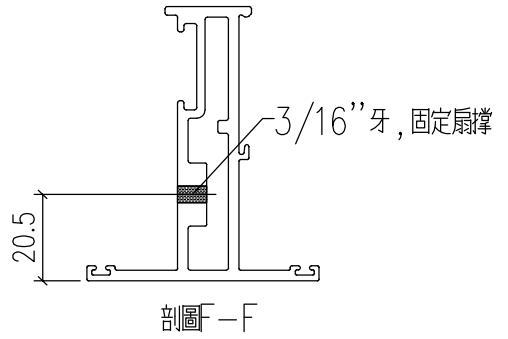


剖圖F-F

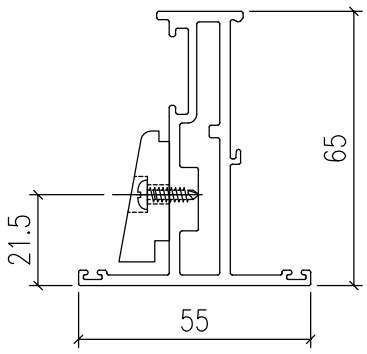


剖圖E-E

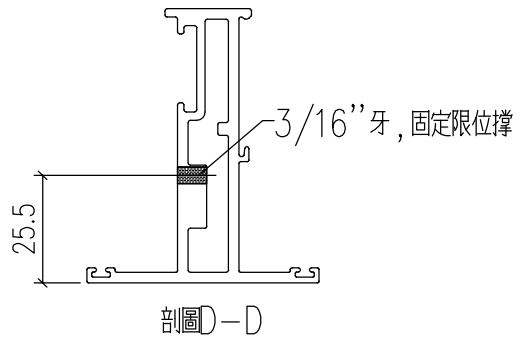


剖圖D-D

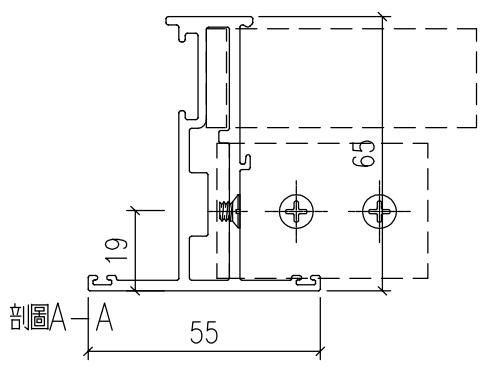

剖圖A-A

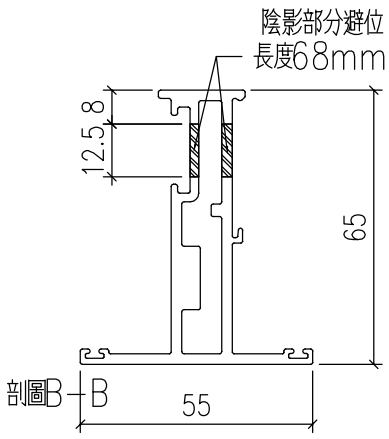

剖圖B-B

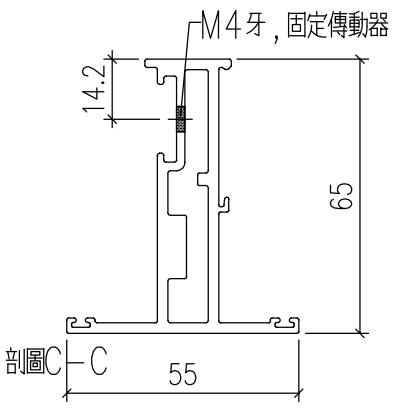

剖圖C-C

工程號	J-857	地盤	啟德站	附件	
名稱	窗玉料		採用		
材料	X86025		地盤		
顏色	深灰色		工廠		


EG-DWG1


美特鋁質 有限公司 MIDI Aluminium Fabricator Ltd.				類別		物料號		
				制圖	HHQ	2021.12.17	圖號	AW12-8
修改	-	-		復核	WLQ	2021.12.17	數量	
日期	-	-		批准			位置	


物料編號	長度 L	A	B	數量
AW12-8	1690	963	460	26
AW12a-8	1890			1
AW16-4	1590	853	383	52
AW16a-4	1790			2

參考數值

原EI/4162/21 新增

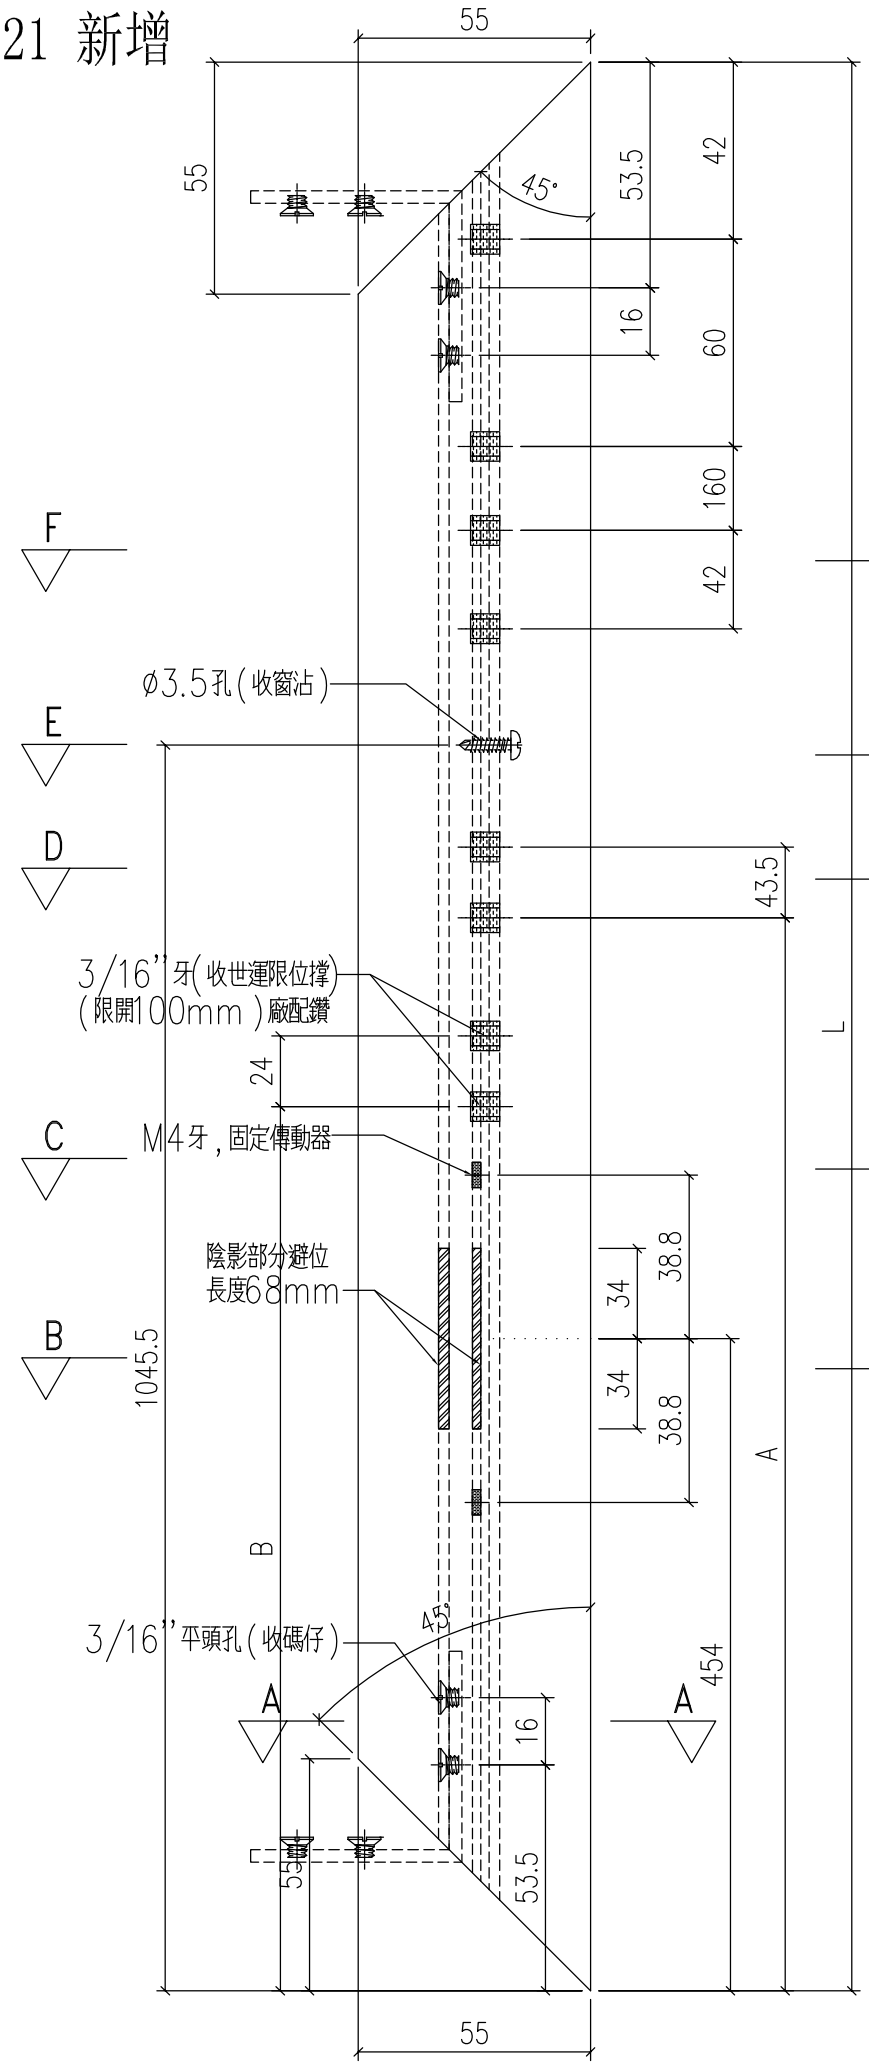

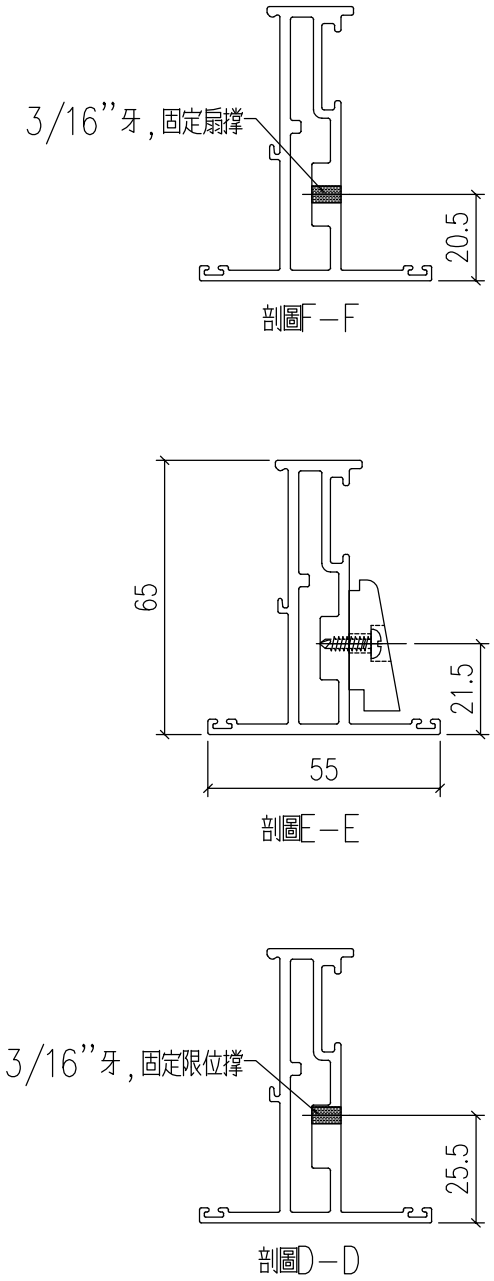

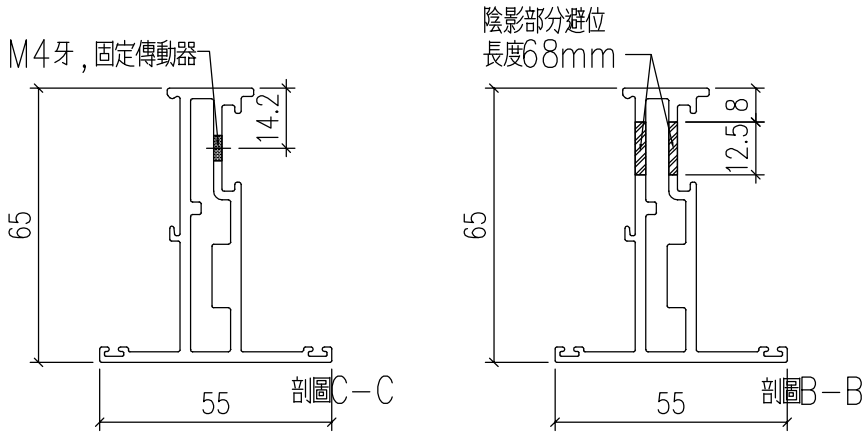


工程號	J-857	地盤	啟德站	附件	
名稱	窗玉料	採用			
材料	X86025	地盤			
顏色	深灰色	工廠			


EG-DWG1


美特鋁質 有限公司 MIDI Aluminium Fabricator Ltd.				類別		物料號		
				制圖	HHQ	2021.12.17	圖號	AW11-BX-R4
修改	-	-		復核	WLQ	2021.12.17	數量	
日期	-	-		批准			位置	

物料编号	长度L	L2	数量
AW11-BX-R4	1304	232.5	174
AW11X-BX-R4	1304	232.5	48
AW11a-BX-R4	1504	232.5	14
AW11Xa-BX-R4	1504	232.5	4
AW13-BX-R4	1362	415	26
AW13a-BX-R4	1712	415	2
AW15-BX-R4	1512	415	26
AW15a-BX-R4	1712	415	2
AW17-BX-R4	1512	415	26
AW17a-BX-R4	1712	415	1
AW14R-BX-R4	1512	415	22
AW18R-BX-R4	1512	415	26
AW14Ra-BX-R4	1712	415	2
AW18Ra-BX-R4	1712	415	2
AW35b-BX-R4	733	232.5	77
AW35ba-BX-R4	933	232.5	3

原EI/4162/21 新增

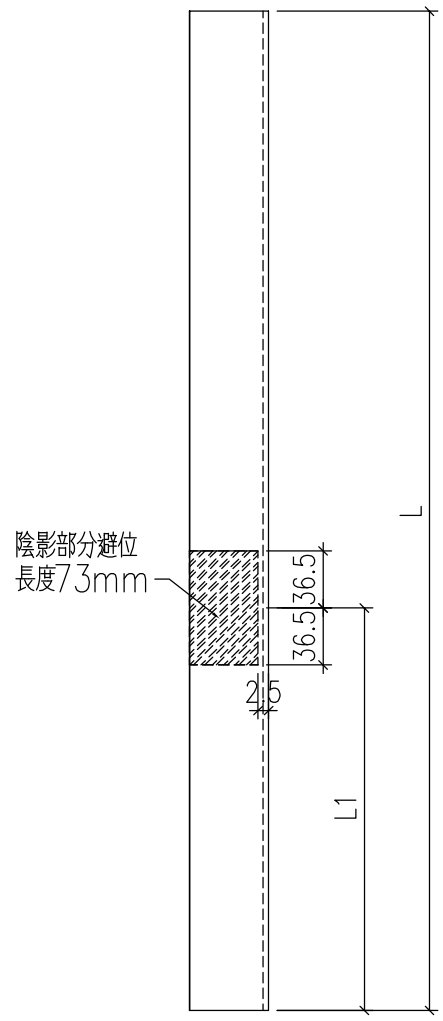

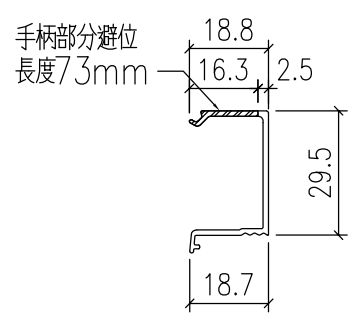

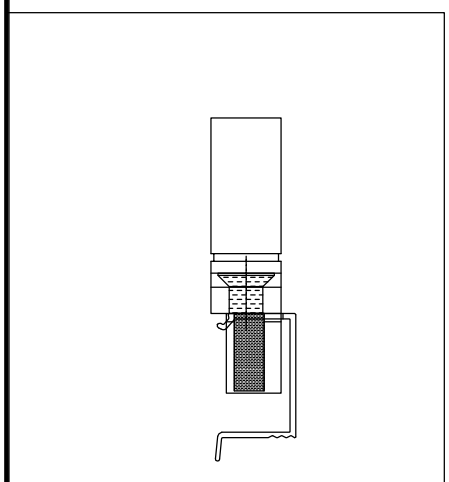


工程號	J-857	地盤	啟德站	附件	
名　稱	窗玉料	採　用			
材　料	玻璃線	地盤			
顏　色	深灰色	工廠			


EG-DWG1


美特鋁質 有限公司 MIDI Aluminium Fabricator Ltd.				類別		物料號		
				制圖	HHQ	2021.12.17	圖號	AW11R-BX-L3
修改	-	-		復核	WLQ	2021.12.17	數量	
日期	-	-		批准			位置	

物料编号	长度L	L2	数量
AW11R-BX-L3	1304	232.5	74
AW11Ra-BX-L3	1504	232.5	6
AW12-BX-L3	1612	415	26
AW12a-BX-L3	1812	415	1
AW15R-BX-L3	1512	415	22
AW15Ra-BX-L3	1712	415	2
AW17R-BX-L3	1512	415	26
AW17Ra-BX-L3	1712	415	1
AW20-BX-L3	1462	415	22
AW20a-BX-L3	1662	415	1
AW14-BX-L3	1512	415	26
AW18-BX-L3	1512	415	26
AW14a-BX-L3	1712	415	2
AW18a-BX-L3	1712	415	2
AW35-BX-L3	733	232.5	77
AW35a-BX-L3	933	232.5	3

原EI/4162/21 新增

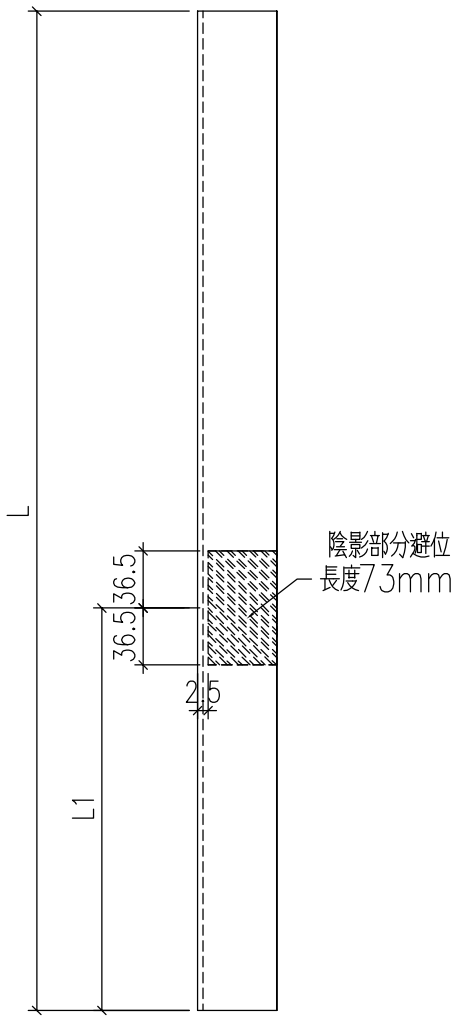

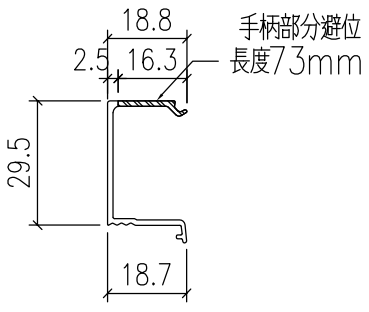

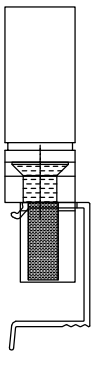

工程號	J-857	地盤	啟德站		附件	
名　稱	玻璃線			採　用		
材　料	X85966			地盤		
顏　色	深灰色			工廠		


EG-DWG1


美特鋁質 有限公司 MIDI Aluminium Fabricator Ltd.				
修改	-	-		
日期	-	-		


類別		物料號		
制圖	HHQ	2021.12.17	圖號	AW12-BX-L7
復核	WLQ	2021.12.17	數量	
批准			位置	

物料編號	長度 L	數量
AW12-BX-L7	1612	26
AW12a-BX-L7	1812	1
AW16-BX-L3	1512	52
AW16a-BX-L3	1712	2

原EI/4162/21 新增

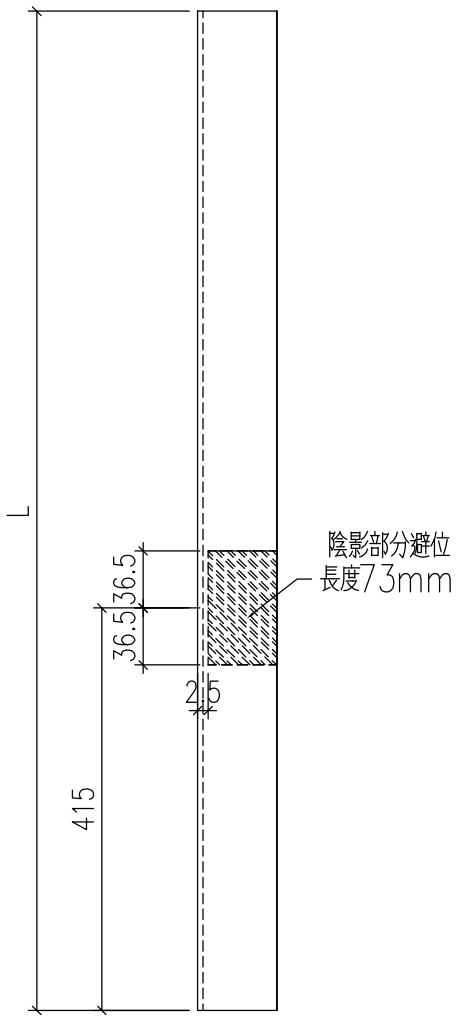

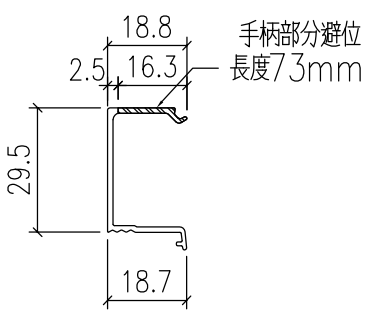

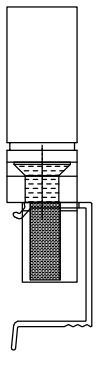

工程號	J-857	地盤	啟德站	附件	
名稱	玻璃線		採用		
材料	X85966		地盤		
顏色	深灰色		工廠		

EG-DWG1


美特鋁質 有限公司
MIDI Aluminium Fabricator Ltd.


修改	-	-		
日期	-	-		

類別		物料號		
制圖	HHQ	2021.12.17	圖號	AW12-BX-R8
復核	WLQ	2021.12.17	數量	
批准			位置	

物料編號	長度 L	數量
AW12-BX-R8	1612	26
AW12a-BX-R8	1812	1
AW16-BX-R4	1512	52
AW16a-BX-R4	1712	2

原EI/4162/21 新增

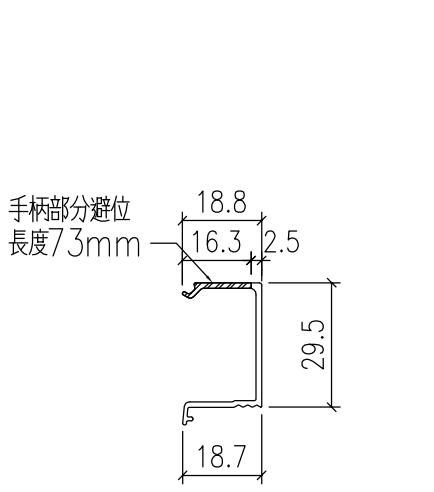

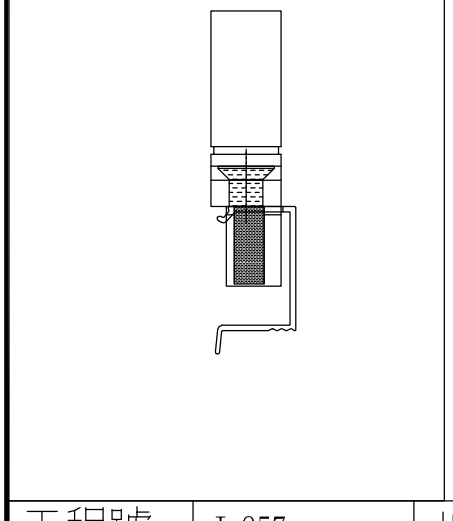



工程號	J-857	地盤	啟德站	附件	
名　稱	玻璃線	採　用			
材　料	X85966	地盤			
顏　色	深灰色	工廠			

EG-DWG1

美特鋁質 有限公司 MIDI Aluminium Fabricator Ltd.				類別		物料號		
				制圖	HHQ	2021.12.17	圖號	AW11-LB1
修改	-	-		復核	WLQ	2021.12.17	數量	
日期	-	-		批准			位置	

原EI/4162/21 新增

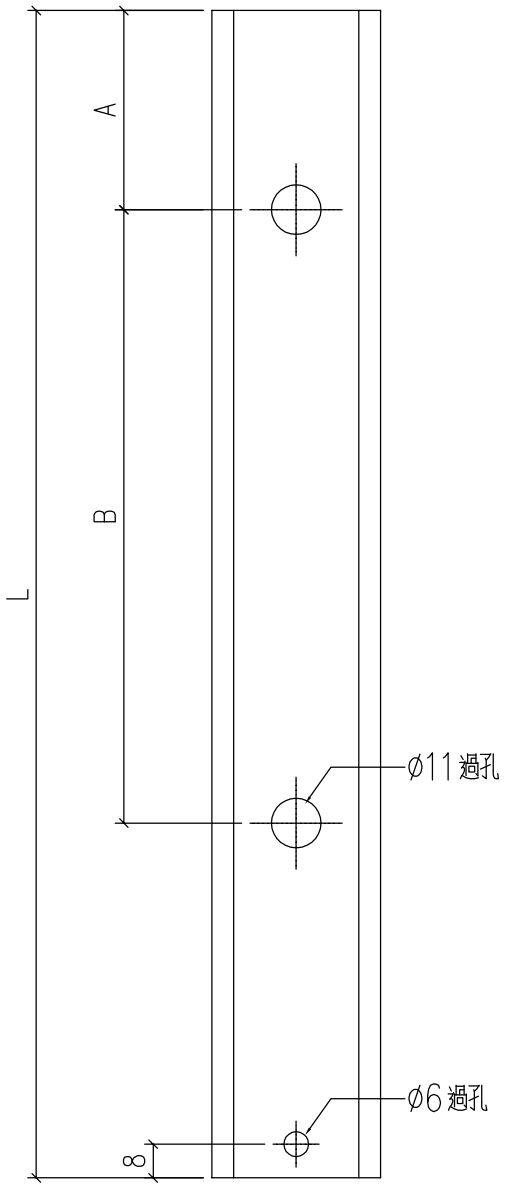

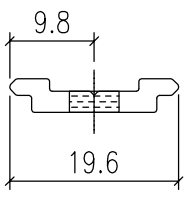

物料編號	長度 L	A	B	數量
AW11-LB1	943	15	575	296
AW11-LB2	123	15	0	296
AW11a-LB1	1158	15	2x460	24
AW11a-LB2	138	15	0	24
AW12-LB3	487.5	15	0	52
AW12-LB5	204	8	0	52
AW12-LB1	1089.5	15	2x500	26
AW12-LB2	326.5	15	0	26
AW12a-LB3	487.5	15	0	2
AW12a-LB5	204	8	0	2
AW12a-LB1	1264.5	15	2x550	1
AW12a-LB2	301.5	15	0	1
AW13-LB1	789.5	15	575	26
AW13-LB2	276.5	15	0	26
AW13a-LB1	1139.5	15	2x500	2
AW13a-LB2	276.5	15	0	2
AW15-LB1	964.5	15	2x450	48
AW15-LB2	301.5	15	0	48
AW15a-LB1	1139.5	15	2x500	4
AW15a-LB2	276.5	15	0	4
AW17-LB1	964.5	15	2x450	52
AW17-LB2	301.5	15	0	52
AW17a-LB1	1139.5	15	2x500	2
AW17a-LB2	276.5	15	0	2
AW16-LB1	487.5	15	0	104
AW16-LB3	204	8	0	104
AW16a-LB1	487.5	15	0	4
AW16a-LB3	204	8	0	4
AW20-LB1	917	15	2x435	22
AW20-LB2	304	15	0	22
AW20a-LB1	1114.5	15	2x500	1
AW20a-LB2	301.5	15	0	1
AW14-LB1	964.5	15	2x450	48
AW14-LB2	301.5	15	0	48
AW14a-LB1	1139.5	15	2x500	4
AW14a-LB2	276.5	15	0	4
AW18-LB1	964.5	15	2x450	52
AW18-LB2	301.5	15	0	52
AW18a-LB1	1139.5	15	2x500	4
AW18a-LB2	276.5	15	0	4
AW35-LB1	370	15	0	154
AW35-LB2	121	15	0	154
AW35a-LB1	567.5	15	0	6
AW35a-LB2	118.5	15	0	6


工程號	J-857	地盤	啟德站			附件	
名　稱	拉巴加工图			採　用			
材　料	H122785			地盤			
顏　色	深灰色			工廠			


EG-DWG1

美特鋁質 有限公司 MIDI Aluminium Fabricator Ltd.					類別		物料號		
					制圖	HHQ	2021.12.17	圖號	AW12-LB4
修改	-	-			復核	WLQ	2021.12.17	數量	
日期	-	-			批准			位置	

原EI/4162/21 新增

物料編號	長度 L	數量	
AW12-LB4	253.2	52	
AW12a-LB4	253.2	2	
AW16-LB2	253.2	104	
AW16a-LB2	253.2	4	

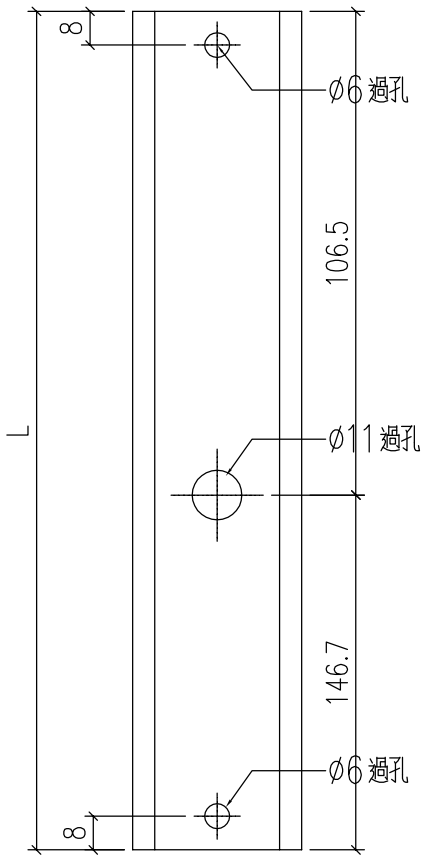

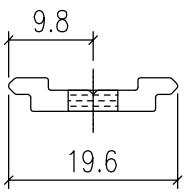

工程號	J-857	地盤	啟德站		附件	
名　稱	拉巴加工图		採　用			
材　料	H122785		地盤			
顏　色	深灰色		工廠			