

## 工程指示 / 要求簡箋(E.I.)

工程指示編號：EI / 4168 / 22 修改版次：E

工程編號：J857 工程名稱：啟德 6552

工程項目：幕牆單元件 - 廠用大貨鋁型材 BM

收件人：生統 發件人：Nero HO 日期：31/03/2022

□要求提供 / □確認 事項：

- ( ) 初步鋁料 B.M. ( ) 加工拆圖，然後生產 ( ) 尺寸表  
 ( ) 正式鋁料 B.M. ( ) 技術上資料 / 指示 ( ) 報價  
 ( ) 配件 B.M. ( ) 樣辦或貨品說明書 ( ) 分判合約  
 ( ) 其他：\_\_\_\_\_

內容：

模號 X86154 更正為模號 X86170

請在 30/4/2022(MO2) &amp; 5/6/2022(MO3) &amp; 30/6/2022 (MO4) 前完成上列要求。

附：

1 + 1 頁

以上項目為：

- 原合約工程包 □ 原合約工程加 / 減賬 □ 新工程報價

原因：-

分發東莞各部門：

- ( ) 生產技術總監 □ 連附件 ( ) 技術部 □ 連附件 ( ) 生產部 □ 連附件 ( ) 機械設計部 □ 連附件  
 ( ) 採購部 □ 連附件 ( / ) 生產統籌部 □ 連附件  
 ( ) 質檢部 □ 連附件 ( ) 會計部 □ 連附件 ( ) 報關組 □ 連附件 ( ) 其他 \_\_\_\_\_ □ 連附件

分發香港各部門：

- ( ) 行政部 □ 連附件 ( ) 會計部 □ 連附件 ( ) 統籌部 □ 連附件 ( ) 工程部地盤科文 □ 連附件  
 ( ) 採購部 □ 連附件 ( ) QS 部 □ 連附件 ( ) 維修部 □ 連附件 ( ) 其他 \_\_\_\_\_ □ 連附件


傳遞編號：

HK 0535 / 22


發件人簽署：

項目經理簽署：


# J-857單元式幕牆鋁料模圖(7)

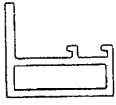

模號: X86147  
名稱: 連接件  
合金狀態: 6061-T6  
重量: 2.142 KG/M  
V.F.: 0  $m^2/m$

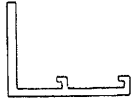

模號: X86148  
名稱: 連接件  
合金狀態: 6061-T6  
重量: 1.569 KG/M  
V.F.: 0  $m^2/m$

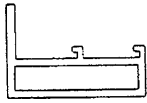

模號: X86149  
名稱: 連接件  
合金狀態: 6061-T6  
重量: 2.526 KG/M  
V.F.: 0  $m^2/m$




模號: X86150  
名稱: 傳動杆  
合金狀態: 6063-T5  
重量: 0.134 KG/M  
V.F.: 0.0288  $m^2/m$



模號: X86151  
名稱: 裝飾壓蓋  
合金狀態: 6063-T5  
重量: 0.260 KG/M  
V.F.: 0.0800  $m^2/m$




模號: X86152  
名稱: 裝飾壓蓋  
合金狀態: 6063-T5  
重量: 0.193 KG/M  
V.F.: 0.0606  $m^2/m$

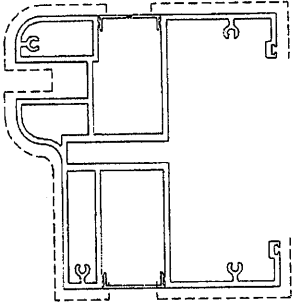


模號: X86170  
名稱: 裝飾條(企)  
合金狀態: 6063-T6  
重量: 7.484 KG/M  
V.F.: 0.519  $m^2/m$



模號: X86166  
名稱: 鋁槽  
合金狀態: 6063-T6  
重量: 0.951 KG/M  
V.F.: 0  $m^2/m$

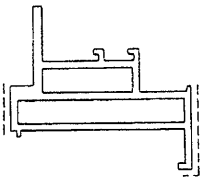

模號: X86172  
名稱: 攪副框料  
合金狀態: 6063-T6  
重量: 4.401 KG/M  
V.F.: 0.079  $m^2/m$

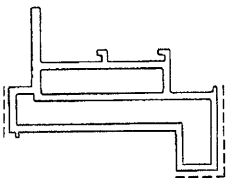

模號: X86173  
名稱: 攪副框料  
合金狀態: 6063-T6  
重量: 4.961 KG/M  
V.F.: 0.095  $m^2/m$