

工程指示 / 要求簡箋(E.I.)

工程指示編號：EI / 4285 / 22 修改版次：D

工程編號：J857

工程名稱：啟德 6552

工程項目：幕牆單元件 - 廠用鋁背板 BM

收件人：生統

發件人：Yancy Chen

日期：22/02/2022

☐ 要求提供 / ☐ 確認 事項：

- | | | |
|------------------------------------|-------------------------------------|-------------------------------|
| ☐ 初步鋁料 B.M. | ☐ 加工拆圖，然後生產 | ☐ 尺寸表 |
| ☐ 正式鋁料 B.M. | ☐ 技術上資料 / 指示 | ☐ 報價 |
| ☐ 配件 B.M. | ☐ 樣辦或貨品說明書 | ☐ 分判合約 |
| ☐ 其他：_____ | | |

內容：

由於鋁背板厚度將由 2mm 改為 3mm，請按附件修改 BM 表和圖紙，訂購和生產鋁背板，分三批送廠。

第一批：附件 1-10 頁(共 10 頁)，在 2 月 28 日送廠。

第二批：附件 11-16 頁(共 6 頁)，在 3 月 30 日送廠。

第三批：附件 17-22 頁(共 6 頁)，在 4 月 30 日送廠。

鋁背板顏色編號：

AL2 - Dark Grey 深灰色，色號：ECK3M96295S-ZD1 (PVDF, 3 coatings)

請在 28/2/2022 (MO1) & 30/03/2022 (MO2) & 30/04/2022 (MO3) 前完成上列要求。

附：

1+ 84 頁

以上項目為：

☐ 原合約工程包☐ 原合約工程加 / 減賬☐ 新工程報價

原因：-

分發東莞各部門：

- | | | | | | | | |
|---|---|---|---|------------------------------|------------------------------|--|---|
| ☐ 生產技術總監 | ☐ 連附件 | ☐ 技術部 | ☐ 連附件 | ☐ 生產部 | ☐ 連附件 | ☐ 機械設計部 | ☐ 連附件 |
| ☐ 採購部 | ☐ 連附件 | ☒ 生產統籌部 | ☒ 連附件 | | | | |
| ☒ 質檢部 | ☒ 連附件 | ☐ 會計部 | ☐ 連附件 | ☐ 報關組 | ☐ 連附件 | ☒ 其他 | ☒ 連附件 |

分發香港各部門：

- | | | | | | | | |
|------------------------------|------------------------------|-------------------------------|------------------------------|------------------------------|------------------------------|----------------------------------|------------------------------|
| ☐ 行政部 | ☐ 連附件 | ☐ 會計部 | ☐ 連附件 | ☐ 統籌部 | ☐ 連附件 | ☐ 工程部地盤科文 | ☐ 連附件 |
| ☐ 採購部 | ☐ 連附件 | ☐ QS 部 | ☐ 連附件 | ☐ 維修部 | ☐ 連附件 | ☐ 其他 | ☐ 連附件 |

傳遞編號：

HK 0284 / 22

發件人簽署：

項目經理簽署：

美特鋁質有限公司 MIDI Aluminium Fabricator Ltd.		工程號:	J-857	計算:	劉 燦	日期:	2022.01.06		送呈:		施哥	
		地盤名稱:	啟德6552	核對:	徐祥坤	日期:	2022.01.07		副本:		細佬	
廠用鋁板B.M.表		項目類別:	第一批	批准:	林仁安	日期:	2022.01.12					
BM編號:		修改版次:	B	A/C Code :	2022.01.08	總V.F.:	814.021		總重量:	5713.87		
序號	修改內容	鋁板圖號	鋁板名稱	顏色	實用	後備	總數	總重量	平方米		圖紙編號	
									單件展開面積	總展開面積		
										平方米		
1		BST-BY001	3mm厚鋁板	ECK3M96295S-ZD1	1	0	1	3.546	0.654	0.654	BST-B01	
2		BST-BY011	3mm厚鋁板	ECK3M96295S-ZD1	1	0	1	5.275	0.973	0.973	BST-B01	
3		BST-BY013	3mm厚鋁板	ECK3M96295S-ZD1	1	0	1	4.162	0.768	0.768	BST-B01	
4		BST-BY015	3mm厚鋁板	ECK3M96295S-ZD1	1	0	1	2.103	0.388	0.388	BST-B03	
5		BST-BY018	3mm厚鋁板	ECK3M96295S-ZD1	1	0	1	2.909	0.537	0.537	BST-B01	
6		BST-BY020	3mm厚鋁板	ECK3M96295S-ZD1	1	0	1	3.566	0.658	0.658	BST-B01	
7		BST-BZ001	3mm厚鋁板	ECK3M96295S-ZD1	1	0	1	7.083	1.307	1.307	BST-B02	
8		BST-BZ005	3mm厚鋁板	ECK3M96295S-ZD1	1	0	1	2.206	0.407	0.407	BST-B07	
9		BST-BZ010	3mm厚鋁板	ECK3M96295S-ZD1	1	0	1	6.877	1.269	1.269	BST-B02	
10		BST-BZ012	3mm厚鋁板	ECK3M96295S-ZD1	1	0	1	2.905	0.536	0.536	BST-B02	
11		BST-BZ016	3mm厚鋁板	ECK3M96295S-ZD1	1	0	1	5.674	1.047	1.047	BST-B04	
12		BST-BZ017	3mm厚鋁板	ECK3M96295S-ZD1	1	0	1	8.200	1.513	1.513	BST-B02	
13		BST-BZ019	3mm厚鋁板	ECK3M96295S-ZD1	1	0	1	3.566	0.658	0.658	BST-B02	
14		BST-CY001	3mm厚鋁板	ECK3M96295S-ZD1	6	0	6	21.049	0.647	3.884	BST-C01	
15		BST-CY003	3mm厚鋁板	ECK3M96295S-ZD1	4	0	4	36.552	1.686	6.744	BST-C01	
16		BST-CY007	3mm厚鋁板	ECK3M96295S-ZD1	23	0	23	180.819	1.451	33.362	BST-C01	
17		BST-CY008	3mm厚鋁板	ECK3M96295S-ZD1	23	0	23	108.735	0.872	20.062	BST-C01	
18		BST-CY011	3mm厚鋁板	ECK3M96295S-ZD1	8	0	8	41.756	0.963	7.704	BST-C01	
19		BST-CY013	3mm厚鋁板	ECK3M96295S-ZD1	8	0	8	32.943	0.760	6.078	BST-C01	
20		BST-CY014	3mm厚鋁板	ECK3M96295S-ZD1	4	0	4	23.317	1.076	4.302	BST-C01	
21		BST-CY015	3mm厚鋁板	ECK3M96295S-ZD1	8	0	8	16.650	0.384	3.072	BST-C03	
22		BST-CY018	3mm厚鋁板	ECK3M96295S-ZD1	1	0	1	2.878	0.531	0.531	BST-C01	
23		BST-CY020	3mm厚鋁板	ECK3M96295S-ZD1	1	0	1	3.528	0.651	0.651	BST-C01	

美特鋁質 MIDI Aluminium Fabricator Ltd.		工程號:	J-857	計算:	劉燾	日期:	2022.01.06		送呈:		施哥		
		地盤名稱:	啟德6552	核對:	徐祥坤	日期:	2022.01.07		副本:		細佬		
廠用鋁板B.M.表		項目類別:	第一批	批准:	林仁安	日期:	2022.01.12						
BM編號:		修改版次:	B	A/C Code:	2022.01.08	總V.F.:	814.021		總重量:	5713.87			
序號	修改內容	鋁板圖號	鋁板名稱	顏色	實用	後備	總數	總重量	平方米		圖紙編號		
									單件展開面積	總展開面積			
24		BST-CZ001	3 2mm厚鋁板	ECK3M96295S-ZD1	6	0	6	42.048	1.293	7.758	1.034	6.202	BST-C02
25		BST-CZ004	3 2mm厚鋁板	ECK3M96295S-ZD1	4	0	4	25.577	1.180	4.719	0.936	3.744	BST-C02
26		BST-CZ005	3 2mm厚鋁板	ECK3M96295S-ZD1	4	0	4	9.967	0.460	1.839	0.316	1.264	BST-C02
27		BST-CZ006	3 2mm厚鋁板	ECK3M96295S-ZD1	23	0	23	180.819	1.451	33.362	1.169	26.893	BST-C02
28		BST-CZ009	3 2mm厚鋁板	ECK3M96295S-ZD1	23	0	23	108.735	0.872	20.062	0.671	15.437	BST-C02
29		BST-CZ010	3 2mm厚鋁板	ECK3M96295S-ZD1	8	0	8	54.438	1.256	10.044	1.001	8.010	BST-C02
30		BST-CZ012	3 2mm厚鋁板	ECK3M96295S-ZD1	8	0	8	22.992	0.530	4.242	0.377	3.013	BST-C02
31		BST-CZ016	3 2mm厚鋁板	ECK3M96295S-ZD1	8	0	8	44.910	1.036	8.286	0.812	6.496	BST-C04
32		BST-CZ017	3 2mm厚鋁板	ECK3M96295S-ZD1	1	0	1	8.114	1.497	1.497	1.209	1.209	BST-C02
33		BST-CZ019	3 2mm厚鋁板	ECK3M96295S-ZD1	1	0	1	3.528	0.651	0.651	0.481	0.481	BST-C02
34		BST-D001	3 2mm厚鋁板	ECK3M96295S-ZD1	1	0	1	2.844	0.525	0.525	0.384	0.384	BST-D01
35		BST-D002	3 2mm厚鋁板	ECK3M96295S-ZD1	1	0	1	7.566	1.396	1.396	1.117	1.117	BST-D01
36		BST-D003	3 2mm厚鋁板	ECK3M96295S-ZD1	1	0	1	1.952	0.360	0.360	0.246	0.246	BST-D01
37		BST-D004	3 2mm厚鋁板	ECK3M96295S-ZD1	1	0	1	4.302	0.794	0.794	0.611	0.611	BST-D01
38		BST-D005	3 2mm厚鋁板	ECK3M96295S-ZD1	5	0	5	14.222	0.525	2.624	0.384	1.921	BST-D01
39		BST-D006	3 2mm厚鋁板	ECK3M96295S-ZD1	1	0	1	3.858	0.712	0.712	0.542	0.542	BST-D01
40		BST-D007	3 2mm厚鋁板	ECK3M96295S-ZD1	4	0	4	11.363	0.524	2.097	0.384	1.535	BST-D01
41		BST-D008	3 2mm厚鋁板	ECK3M96295S-ZD1	2	0	2	9.877	0.911	1.822	0.709	1.419	BST-D01
42		BST-D009	3 2mm厚鋁板	ECK3M96295S-ZD1	3	0	3	8.320	0.512	1.535	0.373	1.119	BST-D01
43		BST-D010	3 2mm厚鋁板	ECK3M96295S-ZD1	1	0	1	3.769	0.695	0.695	0.528	0.528	BST-D01
44		BST-D011	3 2mm厚鋁板	ECK3M96295S-ZD1	2	0	2	7.651	0.706	1.412	0.537	1.073	BST-D01
45		BST-D012	3 2mm厚鋁板	ECK3M96295S-ZD1	4	0	4	7.822	0.361	1.443	0.246	0.985	BST-D01
46		BST-D013	3 2mm厚鋁板	ECK3M96295S-ZD1	4	0	4	22.898	1.056	4.225	0.831	3.325	BST-D01

美特鋁質 有限公司 MIDI Aluminium Fabricator Ltd.		工程號:	J-857	計算:	劉灿	日期:	2022.01.06		送呈:		施哥		
		地盤名稱:	啟德6552	核對:	徐祥坤	日期:	2022.01.07		副本:		細佬		
廠用鋁板B.M.表		項目類別:	第一批	批准:	林仁安	日期:	2022.01.12						
BM編號:		修改版次:	B	A/C Code :	2022.01.08	總V.F.:	814.021		總重量:	5713.87			
序號	修改內容	鋁板圖號	鋁板名稱	顏色	實用	後備	總數	總重量	平方米		圖紙編號		
									單件展開面積	總展開面積			
47		BST-D014	3mm厚鋁板	ECK3M96295S-ZD1	2	0	2	8.135	0.750	1.501	0.574	1.148	BST-D01
48		BST-D016	3mm厚鋁板	ECK3M96295S-ZD1	2	0	2	11.683	1.078	2.156	0.850	1.699	BST-D01
49		BST-D017	3mm厚鋁板	ECK3M96295S-ZD1	2	0	2	14.919	1.376	2.753	1.101	2.201	BST-D01
50		BST-D018	3mm厚鋁板	ECK3M96295S-ZD1	4	0	4	12.089	0.558	2.230	0.412	1.647	BST-D01
51		BST-D019	3mm厚鋁板	ECK3M96295S-ZD1	2	0	2	9.379	0.865	1.731	0.671	1.341	BST-D01
52		BST-D080	3mm厚鋁板	ECK3M96295S-ZD1	4	0	4	11.463	0.529	2.115	0.388	1.550	BST-D01
53		BST-D081	3mm厚鋁板	ECK3M96295S-ZD1	2	0	2	7.694	0.710	1.420	0.540	1.080	BST-D01
54		BST-EY001	3mm厚鋁板	ECK3M96295S-ZD1	1	0	1	3.068	0.566	0.566	0.408	0.408	BST-E01
55		BST-EZ001	3mm厚鋁板	ECK3M96295S-ZD1	1	0	1	6.130	1.131	1.131	0.883	0.883	BST-E02
56		BST-F001	3mm厚鋁板	ECK3M96295S-ZD1	41	0	41	431.596	1.942	79.630	1.613	66.130	BST-F01
57		BST-G001	3mm厚鋁板	ECK3M96295S-ZD1	2	0	2	5.559	0.513	1.026	0.374	0.748	BST-G01
58		BST-G002	3mm厚鋁板	ECK3M96295S-ZD1	2	0	2	14.786	1.364	2.728	1.087	2.174	BST-G01
59		BST-G003	3mm厚鋁板	ECK3M96295S-ZD1	2	0	2	3.815	0.352	0.704	0.239	0.478	BST-G01
60		BST-G004	3mm厚鋁板	ECK3M96295S-ZD1	2	0	2	8.408	0.776	1.551	0.594	1.188	BST-G01
61		BST-G005	3mm厚鋁板	ECK3M96295S-ZD1	11	0	11	30.573	0.513	5.641	0.374	4.111	BST-G01
62		BST-G006	3mm厚鋁板	ECK3M96295S-ZD1	2	0	2	7.539	0.695	1.391	0.527	1.054	BST-G01
63		BST-G007	3mm厚鋁板	ECK3M96295S-ZD1	12	0	12	33.311	0.512	6.146	0.373	4.479	BST-G01
64		BST-G008	3mm厚鋁板	ECK3M96295S-ZD1	6	0	6	28.954	0.890	5.342	0.690	4.140	BST-G01
65		BST-G009	3mm厚鋁板	ECK3M96295S-ZD1	7	0	7	18.969	0.500	3.500	0.363	2.541	BST-G01
66		BST-G010	3mm厚鋁板	ECK3M96295S-ZD1	4	0	4	14.731	0.679	2.718	0.513	2.053	BST-G01
67		BST-G011	3mm厚鋁板	ECK3M96295S-ZD1	3	0	3	11.215	0.690	2.069	0.522	1.566	BST-G01
68		BST-G012	3mm厚鋁板	ECK3M96295S-ZD1	7	0	7	13.376	0.353	2.468	0.240	1.677	BST-G01
69		BST-G013	3mm厚鋁板	ECK3M96295S-ZD1	7	0	7	39.154	1.032	7.224	0.809	5.661	BST-G01

美特鋁質 MIDI Aluminium Fabricator Ltd.		工程號:	J-857	計算:	劉燦	日期:	2022.01.06		送呈:		施哥		
		地盤名稱:	啟德6552	核對:	徐祥坤	日期:	2022.01.07		副本:		細佬		
廠用鋁板B.M.表		項目類別:	第一批	批准:	林仁安	日期:	2022.01.12						
BM編號:		修改版次:	B	A/C Code:	2022.01.08	總V.F.:	814.021		總重量:	5713.87			
序號	修改內容	鋁板圖號	鋁板名稱	顏色	實用	後備	總數	總重量	平方米		圖紙編號		
									單件展開面積	總展開面積			
70		BST-G014	3 2mm厚鋁板	ECK3M96295S-ZD1	4	0	4	15.898	0.733	2.933	0.558	2.234	BST-G01
71		BST-G016	3 2mm厚鋁板	ECK3M96295S-ZD1	4	0	4	22.833	1.053	4.213	0.826	3.306	BST-G01
72		BST-G017	3 2mm厚鋁板	ECK3M96295S-ZD1	4	0	4	29.156	1.345	5.379	1.071	4.283	BST-G01
73		BST-G018	3 2mm厚鋁板	ECK3M96295S-ZD1	8	0	8	23.625	0.545	4.359	0.401	3.205	BST-G01
74		BST-G019	3 2mm厚鋁板	ECK3M96295S-ZD1	4	0	4	18.330	0.845	3.382	0.652	2.610	BST-G01
75		BST-G021	3 2mm厚鋁板	ECK3M96295S-ZD1	1	0	1	2.891	0.533	0.533	0.391	0.391	BST-G01
76		BST-G022	3 2mm厚鋁板	ECK3M96295S-ZD1	2	0	2	4.384	0.404	0.809	0.283	0.566	BST-G01
77		BST-G023	3 2mm厚鋁板	ECK3M96295S-ZD1	1	0	1	1.702	0.314	0.314	0.207	0.207	BST-G01
78		BST-G062	3 2mm厚鋁板	ECK3M96295S-ZD1	1	0	1	2.224	0.410	0.410	0.288	0.288	BST-G01
79		BST-G080	3 2mm厚鋁板	ECK3M96295S-ZD1	8	0	8	22.402	0.517	4.133	0.377	3.016	BST-G01
80		BST-G081	3 2mm厚鋁板	ECK3M96295S-ZD1	4	0	4	15.036	0.694	2.774	0.525	2.101	BST-G01
81		BST-G084	3 2mm厚鋁板	ECK3M96295S-ZD1	1	0	1	5.698	1.051	1.051	0.825	0.825	BST-G01
82		BST-HY001	3 2mm厚鋁板	ECK3M96295S-ZD1	2	0	2	5.997	0.553	1.106	0.397	0.794	BST-H01
83		BST-HY003	3 2mm厚鋁板	ECK3M96295S-ZD1	1	0	1	7.810	1.441	1.441	1.141	1.141	BST-H01
84		BST-HY014	3 2mm厚鋁板	ECK3M96295S-ZD1	1	0	1	4.982	0.919	0.919	0.703	0.703	BST-H01
85		BST-HZ001	3 2mm厚鋁板	ECK3M96295S-ZD1	2	0	2	11.979	1.105	2.210	0.859	1.718	BST-H02
86		BST-HZ004	3 2mm厚鋁板	ECK3M96295S-ZD1	1	0	1	5.465	1.008	1.008	0.778	0.778	BST-H02
87		BST-HZ005	3 2mm厚鋁板	ECK3M96295S-ZD1	1	0	1	2.130	0.393	0.393	0.263	0.263	BST-H02
88		BST-J051	3 2mm厚鋁板	ECK3M96295S-ZD1	1	0	1	3.326	0.614	0.614	0.438	0.438	BST-J01
89		BST-J052	3 2mm厚鋁板	ECK3M96295S-ZD1	2	0	2	3.555	0.328	0.656	0.217	0.433	BST-J01
90		BST-J053	3 2mm厚鋁板	ECK3M96295S-ZD1	1	0	1	2.986	0.551	0.551	0.389	0.389	BST-J01
91		BST-J054	3 2mm厚鋁板	ECK3M96295S-ZD1	1	0	1	3.637	0.671	0.671	0.482	0.482	BST-J01
92		BST-J055	3 2mm厚鋁板	ECK3M96295S-ZD1	1	0	1	2.117	0.391	0.391	0.265	0.265	BST-J01

美特鋁質 WIDI Aluminium Fabricator Ltd.		工程號:	J-857	計算:	劉灿	日期:	2022.01.06		送呈:		施哥
		地盤名稱:	啟德6552	核對:	徐祥坤	日期:	2022.01.07		副本:		细佬
廠用鋁板B.M.表		項目類別:	第一批	批准:	林仁安	日期:	2022.01.12				
BM編號:		修改版次:	B	A/C Code:	2022.01.08	總V.F.:	814.021	總重量:		5713.87	
序號	修改內容	鋁板圖號	鋁板名稱	顏色	實用	後備	總數	總重量	平方米		圖紙編號
									單件展開面積	總展開面積	
平方米											
總重量											
單件V.F.											
總V.F.											

美特鋁質 MIDI Aluminium Fabricator Ltd.		工程號:	J-857	計算:	劉灿	日期:	2022.01.06		送呈:		施哥	
		地盤名稱:	啟德6552	核對:	徐祥坤	日期:	2022.01.07		副本:		細佬	
廠用鋁板B.M.表		項目類別:	第一批	批准:	林仁安	日期:	2022.01.12					
BM編號:		修改版次:	B	A/C Code :	2022.01.08	總V.F.:	814.021		總重量:	5713.87		
序號	修改內容	鋁板圖號	鋁板名稱	顏色	實用	後備	總數	總重量	平方米		圖紙編號	
									單件展開面積	總展開面積		
116		BST-L051	3mm厚鋁板	ECK3M96295S-ZD1	1	0	1	5.505	1.016	0.808	0.808	BST-L01
117		BST-L052	3mm厚鋁板	ECK3M96295S-ZD1	2	0	2	5.883	0.543	0.400	0.800	BST-L01
118		BST-L053	3mm厚鋁板	ECK3M96295S-ZD1	1	0	1	4.942	0.912	0.719	0.719	BST-L01
119		BST-L054	3mm厚鋁板	ECK3M96295S-ZD1	1	0	1	6.019	1.110	0.890	0.890	BST-L01
120		BST-L055	3mm厚鋁板	ECK3M96295S-ZD1	1	0	1	3.504	0.647	0.490	0.490	BST-L01
121		BST-L056	3mm厚鋁板	ECK3M96295S-ZD1	1	0	1	2.991	0.552	0.408	0.408	BST-L01
122		BST-L057	3mm厚鋁板	ECK3M96295S-ZD1	1	0	1	5.250	0.969	0.768	0.768	BST-L01
123		BST-L058	3mm厚鋁板	ECK3M96295S-ZD1	1	0	1	6.224	1.148	0.923	0.923	BST-L01
124		BST-L059	3mm厚鋁板	ECK3M96295S-ZD1	1	0	1	2.712	0.500	0.364	0.364	BST-L01
125		BST-L060	3mm厚鋁板	ECK3M96295S-ZD1	2	0	2	4.807	0.443	0.315	0.629	BST-L01
126		BST-L061	3mm厚鋁板	ECK3M96295S-ZD1	1	0	1	6.278	1.158	0.931	0.931	BST-L01
127		BST-L062	3mm厚鋁板	ECK3M96295S-ZD1	3	0	3	7.888	0.485	0.351	1.052	BST-L01
128		BST-L080	3mm厚鋁板	ECK3M96295S-ZD1	3	0	3	9.934	0.611	0.459	1.377	BST-L01
129		BST-L081	3mm厚鋁板	ECK3M96295S-ZD1	2	0	2	8.890	0.820	0.640	1.279	BST-L01
130		BST-L085	3mm厚鋁板	ECK3M96295S-ZD1	8	0	8	25.965	0.599	0.449	3.589	BST-L01
131		BST-L086	3mm厚鋁板	ECK3M96295S-ZD1	1	0	1	3.872	0.714	0.544	0.544	BST-L03
132		BST-L087	3mm厚鋁板	ECK3M96295S-ZD1	1	0	1	1.979	0.365	0.250	0.250	BST-L03
133		BST-L088	3mm厚鋁板	ECK3M96295S-ZD1	1	0	1	2.901	0.535	0.393	0.393	BST-L03
134		BST-L089	3mm厚鋁板	ECK3M96295S-ZD1	1	0	1	5.794	1.069	0.843	0.843	BST-L03
135		BST-L090	3mm厚鋁板	ECK3M96295S-ZD1	2	0	2	7.630	0.704	0.535	1.071	BST-L03
136		BST-L091	3mm厚鋁板	ECK3M96295S-ZD1	4	0	4	11.502	0.531	0.389	1.557	BST-L03
137		BST-L092	3mm厚鋁板	ECK3M96295S-ZD1	2	0	2	9.998	0.922	0.720	1.439	BST-L03
138		BST-L093	3mm厚鋁板	ECK3M96295S-ZD1	1	0	1	2.807	0.518	0.379	0.379	BST-L03

美特鋁質 MIDI Aluminium Fabricator Ltd.		工程號:	J-857	計算:	劉燦	日期:	2022.01.06		送呈:		施哥
		地盤名稱:	啟德6552	核對:	徐祥坤	日期:	2022.01.07		副本:		細佬
廠用鋁板B.M.表		項目類別:	第一批	批准:	林仁安	日期:	2022.01.12				
BM編號:		修改版次:	B	A/C Code:	2022.01.08	總V.F.:	814.021		總重量:	5713.87	
序號	修改內容	鋁板圖號	鋁板名稱	顏色	實用	後備	總數	總重量	單件展開面	總展開面積	圖紙編號
									積	平方米	
139		BST-L094	3 2mm厚鋁板	ECK3M96295S-ZD1	1	0	1	2.994	0.552	0.552	BST-L03
140		BST-L095	3 2mm厚鋁板	ECK3M96295S-ZD1	1	0	1	2.879	0.531	0.531	BST-L03
141		BST-L096	3 2mm厚鋁板	ECK3M96295S-ZD1	1	0	1	2.901	0.535	0.535	BST-L03
142		BST-L097	3 2mm厚鋁板	ECK3M96295S-ZD1	2	0	2	4.542	0.419	0.838	BST-L03
143		BST-L098	3 2mm厚鋁板	ECK3M96295S-ZD1	1	0	1	5.902	1.089	1.089	BST-L03
144		BST-L099	3 2mm厚鋁板	ECK3M96295S-ZD1	1	0	1	2.303	0.425	0.425	BST-L03
145		BST-L100	3 2mm厚鋁板	ECK3M96295S-ZD1	1	0	1	1.763	0.325	0.325	BST-L03
146		BST-LY003	3 2mm厚鋁板	ECK3M96295S-ZD1	1	0	1	8.090	1.493	1.493	BST-B05
147		BST-LY014	3 2mm厚鋁板	ECK3M96295S-ZD1	1	0	1	5.161	0.952	0.952	BST-B05
148		BST-LZ004	3 2mm厚鋁板	ECK3M96295S-ZD1	1	0	1	5.661	1.044	1.044	BST-B06
149		BST-M001	3 2mm厚鋁板	ECK3M96295S-ZD1	6	0	6	19.512	0.600	3.600	BST-M01
150		BST-M002	3 2mm厚鋁板	ECK3M96295S-ZD1	6	0	6	51.902	1.596	9.576	BST-M01
151		BST-M003	3 2mm厚鋁板	ECK3M96295S-ZD1	6	0	6	13.390	0.412	2.471	BST-M01
152		BST-M004	3 2mm厚鋁板	ECK3M96295S-ZD1	6	0	6	29.512	0.908	5.445	BST-M01
153		BST-M005	3 2mm厚鋁板	ECK3M96295S-ZD1	43	0	43	139.836	0.600	25.800	BST-M01
154		BST-M006	3 2mm厚鋁板	ECK3M96295S-ZD1	6	0	6	26.463	0.814	4.883	BST-M01
155		BST-M007	3 2mm厚鋁板	ECK3M96295S-ZD1	40	0	40	129.917	0.599	23.970	BST-M01
156		BST-M008	3 2mm厚鋁板	ECK3M96295S-ZD1	20	0	20	112.926	1.042	20.835	BST-M01
157		BST-M009	3 2mm厚鋁板	ECK3M96295S-ZD1	40	0	40	126.828	0.585	23.400	BST-M01
158		BST-M010	3 2mm厚鋁板	ECK3M96295S-ZD1	14	0	14	60.325	0.795	11.130	BST-M01
159		BST-M011	3 2mm厚鋁板	ECK3M96295S-ZD1	10	0	10	43.739	0.807	8.070	BST-M01
160		BST-M012	3 2mm厚鋁板	ECK3M96295S-ZD1	122	0	122	272.762	0.413	50.325	BST-M01
161		BST-M013	3 2mm厚鋁板	ECK3M96295S-ZD1	22	0	22	143.982	1.208	26.565	BST-M01

美特鋁質有限公司 HDI Aluminium Fabricator Ltd.		工程號:	J-857	計算:	劉燦	日期:	2022.01.06		送呈:	施哥			
		地盤名稱:	啟德6552	核對:	徐祥坤	日期:	2022.01.07		副本:	細佬			
廠用鋁板B.M.表		項目類別:	第一批	批准:	林仁安	日期:	2022.01.12						
BM編號:		修改版次:	B	A/C Code:	2022.01.08	總V.F.:	814.021		總重量:	5713.87			
序號	修改內容	鋁板圖號	鋁板名稱	顏色	實用	後備	總數	總重量	單件展開面積	總展開面積	單件V.F.	總V.F.	圖紙編號
									平方米		平方米		
162		BST-M014	3mm厚鋁板	ECK3M96295S-ZD1	12	0	12	55.804	0.858	10.296	0.672	8.062	BST-M01
163		BST-M016	3mm厚鋁板	ECK3M96295S-ZD1	12	0	12	80.146	1.232	14.787	0.994	11.930	BST-M01
164		BST-M017	3mm厚鋁板	ECK3M96295S-ZD1	12	0	12	102.340	1.574	18.882	1.288	15.457	BST-M01
165		BST-M018	3mm厚鋁板	ECK3M96295S-ZD1	24	0	24	82.926	0.638	15.300	0.482	11.566	BST-M01
166		BST-M019	3mm厚鋁板	ECK3M96295S-ZD1	12	0	12	64.341	0.989	11.871	0.785	9.419	BST-M01
167		BST-M021	3mm厚鋁板	ECK3M96295S-ZD1	4	0	4	13.528	0.624	2.496	0.470	1.881	BST-M01
168		BST-M022	3mm厚鋁板	ECK3M96295S-ZD1	8	0	8	20.520	0.473	3.786	0.340	2.724	BST-M01
169		BST-M023	3mm厚鋁板	ECK3M96295S-ZD1	80	0	80	159.348	0.368	29.400	0.249	19.948	BST-M01
170		BST-M026	3mm厚鋁板	ECK3M96295S-ZD1	5	0	5	22.093	0.815	4.076	0.635	3.175	BST-M01

美特鋁質 MIDI Aluminium Fabricator Ltd.		工程號:	J-857	計算:	劉 燦	日期:	2022.01.06		送呈:		施哥		
		地盤名稱:	啟德6552	核對:	徐祥坤	日期:	2022.01.07		副本:				
廠用鋁板B.M.表		項目類別:	第一批	批准:	林仁安	日期:	2022.01.12						
BM編號:		修改版次:	B	A/C Code :	2022.01.08	總V.F.:	814.021		總重量:	5713.87			
序號	修改內容	鋁板圖號	鋁板名稱	顏色	實用	後備	總數	總重量	平方米		圖紙編號		
									單件展開面積	總展開面積			
									單件V.F.	總V.F.			
平方米													
171		BST-M028	3mm厚鋁板	ECK3M96295S-ZD1	5	0	5	31.971	1.180	5.899	0.949	4.745	BST-M01
172		BST-M029	3mm厚鋁板	ECK3M96295S-ZD1	5	0	5	14.024	0.518	2.588	0.379	1.893	BST-M01
173		BST-M031	3mm厚鋁板	ECK3M96295S-ZD1	14	0	14	80.698	1.064	14.889	0.849	11.884	BST-M01
174		BST-M032	3mm厚鋁板	ECK3M96295S-ZD1	14	0	14	30.048	0.396	5.544	0.274	3.835	BST-M01
175		BST-M035	3mm厚鋁板	ECK3M96295S-ZD1	18	0	18	68.780	0.705	12.690	0.540	9.721	BST-M01
176		BST-M037	3mm厚鋁板	ECK3M96295S-ZD1	18	0	18	101.121	1.037	18.657	0.826	14.861	BST-M01
177		BST-M038	3mm厚鋁板	ECK3M96295S-ZD1	18	0	18	132.584	1.359	24.462	1.103	19.861	BST-M01
178		BST-M039	3mm厚鋁板	ECK3M96295S-ZD1	18	0	18	92.341	0.947	17.037	0.748	13.465	BST-M01
179		BST-M042	3mm厚鋁板	ECK3M96295S-ZD1	9	0	9	62.634	1.284	11.556	1.039	9.349	BST-M01
180		BST-M043	3mm厚鋁板	ECK3M96295S-ZD1	9	0	9	41.304	0.847	7.621	0.662	5.959	BST-M01
181		BST-M046	3mm厚鋁板	ECK3M96295S-ZD1	9	0	9	55.902	1.146	10.314	0.920	8.279	BST-M01
182		BST-M048	3mm厚鋁板	ECK3M96295S-ZD1	9	0	9	58.536	1.200	10.800	0.966	8.698	BST-M01
183		BST-M049	3mm厚鋁板	ECK3M96295S-ZD1	8	0	8	50.569	1.166	9.330	0.937	7.499	BST-M01
184		BST-M051	3mm厚鋁板	ECK3M96295S-ZD1	1	0	1	5.447	1.005	1.005	0.798	0.798	BST-M01
185		BST-M052	3mm厚鋁板	ECK3M96295S-ZD1	2	0	2	5.821	0.537	1.074	0.395	0.791	BST-M01
186		BST-M053	3mm厚鋁板	ECK3M96295S-ZD1	1	0	1	4.890	0.902	0.902	0.710	0.710	BST-M01
187		BST-M054	3mm厚鋁板	ECK3M96295S-ZD1	1	0	1	5.955	1.099	1.099	0.879	0.879	BST-M01
188		BST-M055	3mm厚鋁板	ECK3M96295S-ZD1	1	0	1	3.467	0.640	0.640	0.484	0.484	BST-M01
189		BST-M056	3mm厚鋁板	ECK3M96295S-ZD1	1	0	1	2.959	0.546	0.546	0.403	0.403	BST-M01
190		BST-M057	3mm厚鋁板	ECK3M96295S-ZD1	1	0	1	5.195	0.959	0.959	0.758	0.758	BST-M01
191		BST-M058	3mm厚鋁板	ECK3M96295S-ZD1	1	0	1	6.158	1.136	1.136	0.912	0.912	BST-M01
192		BST-M059	3mm厚鋁板	ECK3M96295S-ZD1	1	0	1	2.683	0.495	0.495	0.359	0.359	BST-M01
193		BST-M060	3mm厚鋁板	ECK3M96295S-ZD1	2	0	2	4.756	0.439	0.878	0.311	0.621	BST-M01

美特鋁質 有限公司 MIDI Aluminium Fabricator Ltd.		工程號:	J-857	計算:	刘灿	日期:	2022.01.06		送呈:		施哥		
		地盤名稱:	啟德6552	核對:	徐祥坤	日期:	2022.01.07		副本:		细佬		
廠用鋁板B.M.表		項目類別:	第一批	批准:	林仁安	日期:	2022.01.12						
BM編號:		修改版次:	B	A/C Code:	2022.01.08	總V.F.:	814.021		總重量:	5713.87			
序號	修改內容	鋁板圖號	鋁板名稱	顏色	實用	後備	總數	總重量	平方米		圖紙編號		
									單件展開面積	總展開面積			
194		BST-M061	3 2mm厚鋁板	ECK3M96295S-ZD1	1	0	1	6.211	1.146	0.920	0.920	BST-M01	
195		BST-M062	3 2mm厚鋁板	ECK3M96295S-ZD1	83	0	83	215.933	0.480	39.840	0.346	28.739	BST-M01
196		BST-M080	3 2mm厚鋁板	ECK3M96295S-ZD1	26	0	26	85.186	0.605	15.717	0.453	11.791	BST-M01
197		BST-M081	3 2mm厚鋁板	ECK3M96295S-ZD1	12	0	12	52.780	0.812	9.738	0.632	7.581	BST-M01
198		BST-M082	3 2mm厚鋁板	ECK3M96295S-ZD1	15	0	15	70.792	0.871	13.061	0.683	10.242	BST-M01
199		BST-M083	3 2mm厚鋁板	ECK3M96295S-ZD1	9	0	9	41.231	0.845	7.607	0.661	5.948	BST-M01
200		BST-M084	3 2mm厚鋁板	ECK3M96295S-ZD1	4	0	4	26.666	1.230	4.920	0.992	3.969	BST-M01
201		BST-M085	3 2mm厚鋁板	ECK3M96295S-ZD1	8	0	8	25.691	0.593	4.740	0.443	3.545	BST-M01
202		BST-NY018	3 2mm厚鋁板	ECK3M96295S-ZD1	1	0	1	1.758	0.324	0.324	0.207	0.207	BST-N01
203		BST-NY020	3 2mm厚鋁板	ECK3M96295S-ZD1	1	0	1	2.155	0.398	0.398	0.263	0.263	BST-N01
204		BST-NZ017	3 2mm厚鋁板	ECK3M96295S-ZD1	1	0	1	4.955	0.914	0.914	0.663	0.663	BST-N02
205		BST-NZ019	3 2mm厚鋁板	ECK3M96295S-ZD1	1	0	1	2.155	0.398	0.398	0.263	0.263	BST-N02
206		BST-P051	3 2mm厚鋁板	ECK3M96295S-ZD1	1	0	1	7.118	1.313	1.313	1.083	1.083	BST-P01
207		BST-P052	3 2mm厚鋁板	ECK3M96295S-ZD1	1	0	1	3.803	0.702	0.702	0.536	0.536	BST-P01
208		BST-P060	3 2mm厚鋁板	ECK3M96295S-ZD1	1	0	1	3.107	0.573	0.573	0.421	0.421	BST-P01
209		BST-P061	3 2mm厚鋁板	ECK3M96295S-ZD1	1	0	1	8.116	1.497	1.497	1.247	1.247	BST-P01
210		BST-P085	3 2mm厚鋁板	ECK3M96295S-ZD1	2	0	2	8.392	0.774	1.548	0.601	1.202	BST-P01
211		BST-QY020	3 2mm厚鋁板	ECK3M96295S-ZD1	1	0	1	4.610	0.851	0.851	0.652	0.652	BST-Q01
212		BST-QZ017	3 2mm厚鋁板	ECK3M96295S-ZD1	1	0	1	10.602	1.956	1.956	1.640	1.640	BST-Q02
					總計:		1351	5713.87	169.976	1054.22	131.09	814.021	

美特鋁質有限公司 MIDI Aluminium Fabricator Ltd.		工程號: J -857	計算:	劉釗	日期:	2022.01.06		送呈:		施哥			
		地盤名稱: 啟德6552	核對:	徐祥坤	日期:	2022.01.07		副本:		細佬			
廠用鋁板B.M.表		項目類別: 第二批	批准:	林仁安	日期:	2022.01.12							
BM編號:		修改版次: B	A/C Code:	2022.01.08	總V.F.:	924.939		總重量:	6487.87				
序號	修改內容	鋁板名稱	顏色	實用	後備	總數	總重量	平方米		圖紙編號			
								單件展開面積	單件V.F.				
1		BST-CY001	3 2mm厚鋁板	ECK3M96295S-ZD1	7	0	7	24.557	0.647	4.531	0.477	3.342	BST-C01
2		BST-CY003	3 2mm厚鋁板	ECK3M96295S-ZD1	7	0	7	63.967	1.686	11.802	1.372	9.605	BST-C01
3		BST-CY007	3 2mm厚鋁板	ECK3M96295S-ZD1	30	0	30	235.851	1.451	43.515	1.169	35.078	BST-C01
4		BST-CY008	3 2mm厚鋁板	ECK3M96295S-ZD1	30	0	30	141.828	0.872	26.168	0.671	20.136	BST-C01
5		BST-CY011	3 2mm厚鋁板	ECK3M96295S-ZD1	10	0	10	52.195	0.963	9.630	0.749	7.494	BST-C01
6		BST-CY013	3 2mm厚鋁板	ECK3M96295S-ZD1	10	0	10	41.178	0.760	7.598	0.574	5.743	BST-C01
7		BST-CY014	3 2mm厚鋁板	ECK3M96295S-ZD1	7	0	7	40.804	1.076	7.529	0.846	5.924	BST-C01
8		BST-CY015	3 2mm厚鋁板	ECK3M96295S-ZD1	11	0	11	22.894	0.384	4.224	0.251	2.757	BST-C03
9		BST-CZ001	3 2mm厚鋁板	ECK3M96295S-ZD1	7	0	7	49.056	1.293	9.051	1.034	7.235	BST-C02
10		BST-CZ004	3 2mm厚鋁板	ECK3M96295S-ZD1	7	0	7	44.760	1.180	8.258	0.936	6.552	BST-C02
11		BST-CZ005	3 2mm厚鋁板	ECK3M96295S-ZD1	7	0	7	17.443	0.460	3.218	0.316	2.211	BST-C02
12		BST-CZ006	3 2mm厚鋁板	ECK3M96295S-ZD1	30	0	30	235.851	1.451	43.515	1.169	35.078	BST-C02
13		BST-CZ009	3 2mm厚鋁板	ECK3M96295S-ZD1	30	0	30	141.828	0.872	26.168	0.671	20.136	BST-C02
14		BST-CZ010	3 2mm厚鋁板	ECK3M96295S-ZD1	10	0	10	68.048	1.256	12.555	1.001	10.013	BST-C02
15		BST-CZ012	3 2mm厚鋁板	ECK3M96295S-ZD1	11	0	11	31.614	0.530	5.833	0.377	4.143	BST-C02
16		BST-CZ016	3 2mm厚鋁板	ECK3M96295S-ZD1	11	0	11	61.751	1.036	11.393	0.812	8.932	BST-C04
17		BST-D001	3 2mm厚鋁板	ECK3M96295S-ZD1	2	0	2	5.689	0.525	1.050	0.384	0.768	BST-D01
18		BST-D002	3 2mm厚鋁板	ECK3M96295S-ZD1	2	0	2	15.132	1.396	2.792	1.117	2.234	BST-D01
19		BST-D003	3 2mm厚鋁板	ECK3M96295S-ZD1	2	0	2	3.904	0.360	0.720	0.246	0.491	BST-D01
20		BST-D004	3 2mm厚鋁板	ECK3M96295S-ZD1	2	0	2	8.604	0.794	1.588	0.611	1.221	BST-D01
21		BST-D005	3 2mm厚鋁板	ECK3M96295S-ZD1	12	0	12	34.133	0.525	6.298	0.384	4.610	BST-D01
22		BST-D006	3 2mm厚鋁板	ECK3M96295S-ZD1	2	0	2	7.715	0.712	1.424	0.542	1.083	BST-D01
23		BST-D007	3 2mm厚鋁板	ECK3M96295S-ZD1	16	0	16	45.454	0.524	8.386	0.384	6.138	BST-D01

美特鋁質有限公司 MIDI Aluminium Fabricator Ltd.		工程號:	J-857	計算:	劉燾	日期:	2022.01.06		送呈:		施哥		
地盤名稱:		啟德6552	核對:	徐祥坤		日期:	2022.01.07		副本:		細佬		
項目類別:		第二批	批准:	林仁安		日期:	2022.01.12						
BM編號:		修改版次:	B	A/C Code:	2022.01.08	總V.F.:	924.939		總重量:	6487.87			
序號	修改內容	鋁板圖號	鋁板名稱	顏色	實用	後備	總數	總重量	單件展開面積	單件V.F.	圖紙編號		
									平方米			平方米	
24		BST-D008	3 2mm厚鋁板	ECK3M96295S-ZD1	8	0	8	39.509	0.911	7.289	0.709	5.675	BST-D01
25		BST-D009	3 2mm厚鋁板	ECK3M96295S-ZD1	8	0	8	22.186	0.512	4.093	0.373	2.985	BST-D01
26		BST-D010	3 2mm厚鋁板	ECK3M96295S-ZD1	6	0	6	22.613	0.695	4.172	0.528	3.166	BST-D01
27		BST-D011	3 2mm厚鋁板	ECK3M96295S-ZD1	4	0	4	15.303	0.706	2.823	0.537	2.146	BST-D01
28		BST-D012	3 2mm厚鋁板	ECK3M96295S-ZD1	8	0	8	15.644	0.361	2.886	0.246	1.970	BST-D01
29		BST-D013	3 2mm厚鋁板	ECK3M96295S-ZD1	8	0	8	45.795	1.056	8.449	0.831	6.650	BST-D01
30		BST-D014	3 2mm厚鋁板	ECK3M96295S-ZD1	4	0	4	16.270	0.750	3.002	0.574	2.296	BST-D01
31		BST-D016	3 2mm厚鋁板	ECK3M96295S-ZD1	4	0	4	23.367	1.078	4.311	0.850	3.398	BST-D01
32		BST-D017	3 2mm厚鋁板	ECK3M96295S-ZD1	4	0	4	29.838	1.376	5.505	1.101	4.403	BST-D01
33		BST-D018	3 2mm厚鋁板	ECK3M96295S-ZD1	8	0	8	24.178	0.558	4.461	0.412	3.294	BST-D01
34		BST-D019	3 2mm厚鋁板	ECK3M96295S-ZD1	4	0	4	18.759	0.865	3.461	0.671	2.683	BST-D01
35		BST-D021	3 2mm厚鋁板	ECK3M96295S-ZD1	2	0	2	5.916	0.546	1.092	0.402	0.804	BST-D01
36		BST-D022	3 2mm厚鋁板	ECK3M96295S-ZD1	4	0	4	8.974	0.414	1.656	0.291	1.164	BST-D01
37		BST-D023	3 2mm厚鋁板	ECK3M96295S-ZD1	2	0	2	3.484	0.321	0.643	0.213	0.426	BST-D01
38		BST-D062	3 2mm厚鋁板	ECK3M96295S-ZD1	2	0	2	4.551	0.420	0.840	0.296	0.592	BST-D01
39		BST-D080	3 2mm厚鋁板	ECK3M96295S-ZD1	10	0	10	28.657	0.529	5.287	0.388	3.875	BST-D01
40		BST-D081	3 2mm厚鋁板	ECK3M96295S-ZD1	4	0	4	15.388	0.710	2.839	0.540	2.159	BST-D01
41		BST-D084	3 2mm厚鋁板	ECK3M96295S-ZD1	2	0	2	11.662	1.076	2.152	0.848	1.696	BST-D01
42		BST-EY001	3 2mm厚鋁板	ECK3M96295S-ZD1	2	0	2	6.137	0.566	1.132	0.408	0.816	BST-E01
43		BST-EY003	3 2mm厚鋁板	ECK3M96295S-ZD1	2	0	2	15.986	1.475	2.949	1.172	2.345	BST-E01
44		BST-EY014	3 2mm厚鋁板	ECK3M96295S-ZD1	2	0	2	10.197	0.941	1.881	0.723	1.446	BST-E01
45		BST-EZ001	3 2mm厚鋁板	ECK3M96295S-ZD1	2	0	2	12.259	1.131	2.262	0.883	1.766	BST-E02
46		BST-EZ004	3 2mm厚鋁板	ECK3M96295S-ZD1	2	0	2	11.186	1.032	2.064	0.800	1.600	BST-E02

美特鋁質有限公司 MIDI Aluminium Fabricator Ltd.		工程號: J -857	計算:	劉灿	日期:	2022.01.06		送呈:		施哥			
		地盤名稱: 啟德6552	核對:	徐祥坤	日期:	2022.01.07		副本:		細佬			
廠用鋁板B.M.表		項目類別: 第二批	批准:	林仁安	日期:	2022.01.12							
BM編號:		修改版次: B	A/C Code:	2022.01.08	總V.F.:	924.939		總重量:	6487.87				
序號	修改內容	鋁板圖號	鋁板名稱	顏色	實用	後備	總數	總重量	平方米		圖紙編號		
									單件展開面積	單件V.F.			
47		BST-EZ005	3 2mm厚鋁板	ECK3M96295S-ZD1	2	0	2	4.359	0.402	0.804	0.270	0.540	BST-E02
48		BST-F001	3 2mm厚鋁板	ECK3M96295S-ZD1	49	0	49	515.809	1.942	95.168	1.613	79.034	BST-F01
49		BST-G001	3 2mm厚鋁板	ECK3M96295S-ZD1	1	0	1	2.779	0.513	0.513	0.374	0.374	BST-G01
50		BST-G002	3 2mm厚鋁板	ECK3M96295S-ZD1	1	0	1	7.393	1.364	1.364	1.087	1.087	BST-G01
51		BST-G003	3 2mm厚鋁板	ECK3M96295S-ZD1	1	0	1	1.907	0.352	0.352	0.239	0.239	BST-G01
52		BST-G004	3 2mm厚鋁板	ECK3M96295S-ZD1	1	0	1	4.204	0.776	0.776	0.594	0.594	BST-G01
53		BST-G005	3 2mm厚鋁板	ECK3M96295S-ZD1	6	0	6	16.676	0.513	3.077	0.374	2.243	BST-G01
54		BST-G006	3 2mm厚鋁板	ECK3M96295S-ZD1	1	0	1	3.770	0.695	0.695	0.527	0.527	BST-G01
55		BST-G007	3 2mm厚鋁板	ECK3M96295S-ZD1	8	0	8	22.207	0.512	4.097	0.373	2.986	BST-G01
56		BST-G008	3 2mm厚鋁板	ECK3M96295S-ZD1	4	0	4	19.303	0.890	3.561	0.690	2.760	BST-G01
57		BST-G009	3 2mm厚鋁板	ECK3M96295S-ZD1	4	0	4	10.840	0.500	2.000	0.363	1.452	BST-G01
58		BST-G010	3 2mm厚鋁板	ECK3M96295S-ZD1	3	0	3	11.048	0.679	2.038	0.513	1.540	BST-G01
59		BST-G011	3 2mm厚鋁板	ECK3M96295S-ZD1	2	0	2	7.477	0.690	1.379	0.522	1.044	BST-G01
60		BST-G012	3 2mm厚鋁板	ECK3M96295S-ZD1	4	0	4	7.643	0.353	1.410	0.240	0.958	BST-G01
61		BST-G013	3 2mm厚鋁板	ECK3M96295S-ZD1	4	0	4	22.374	1.032	4.128	0.809	3.235	BST-G01
62		BST-G014	3 2mm厚鋁板	ECK3M96295S-ZD1	2	0	2	7.949	0.733	1.467	0.558	1.117	BST-G01
63		BST-G016	3 2mm厚鋁板	ECK3M96295S-ZD1	2	0	2	11.416	1.053	2.106	0.826	1.653	BST-G01
64		BST-G017	3 2mm厚鋁板	ECK3M96295S-ZD1	2	0	2	14.578	1.345	2.690	1.071	2.142	BST-G01
65		BST-G018	3 2mm厚鋁板	ECK3M96295S-ZD1	4	0	4	11.812	0.545	2.179	0.401	1.602	BST-G01
66		BST-G019	3 2mm厚鋁板	ECK3M96295S-ZD1	2	0	2	9.165	0.845	1.691	0.652	1.305	BST-G01
67		BST-G021	3 2mm厚鋁板	ECK3M96295S-ZD1	1	0	1	2.891	0.533	0.533	0.391	0.391	BST-G01
68		BST-G022	3 2mm厚鋁板	ECK3M96295S-ZD1	2	0	2	4.384	0.404	0.809	0.283	0.566	BST-G01
69		BST-G023	3 2mm厚鋁板	ECK3M96295S-ZD1	1	0	1	1.702	0.314	0.314	0.207	0.207	BST-G01

美特鋁質 有限公司 MIDI Aluminium Fabricator Ltd.			工程號:	J -857	計算:	刘灿	日期:	2022.01.06		送呈:	施哥		
			地盤名稱:	啟德6552	核對:	徐祥坤	日期:	2022.01.07		副本:	细佬		
廠用鋁板B.M.表			項目類別:	第二批	批准:	林仁安	日期:	2022.01.12					
BM編號:			修改版次:	B	A/C Code :	2022.01.08	總V.F.:	924,939		總重量:	6487.87		
序號	修改內容	鋁板圖號	鋁板名稱	顏色	實用	後備	總數	總重量	單件展開面 積	總展開面積	單件V.F.	總V.F.	
									平方米	平方米	平方米		
70		BST-G062	3 2mm厚鋁板	ECK3M96295S-ZD1	1	0	1	2.224	0.410	0.410	0.288	0.288	BST-G01
71		BST-G080	3 2mm厚鋁板	ECK3M96295S-ZD1	5	0	5	14.001	0.517	2.583	0.377	1.885	BST-G01
72		BST-G081	3 2mm厚鋁板	ECK3M96295S-ZD1	2	0	2	7.518	0.694	1.387	0.525	1.050	BST-G01
73		BST-G084	3 2mm厚鋁板	ECK3M96295S-ZD1	1	0	1	5.698	1.051	1.051	0.825	0.825	BST-G01
74		BST-HY001	3 2mm厚鋁板	ECK3M96295S-ZD1	1	0	1	2.998	0.553	0.553	0.397	0.397	BST-H01
75		BST-HY003	3 2mm厚鋁板	ECK3M96295S-ZD1	1	0	1	7.810	1.441	1.441	1.141	1.141	BST-H01
76		BST-HY014	3 2mm厚鋁板	ECK3M96295S-ZD1	1	0	1	4.982	0.919	0.919	0.703	0.703	BST-H01
77		BST-HZ001	3 2mm厚鋁板	ECK3M96295S-ZD1	1	0	1	5.990	1.105	1.105	0.859	0.859	BST-H02
78		BST-HZ004	3 2mm厚鋁板	ECK3M96295S-ZD1	1	0	1	5.465	1.008	1.008	0.778	0.778	BST-H02
79		BST-HZ005	3 2mm厚鋁板	ECK3M96295S-ZD1	1	0	1	2.130	0.393	0.393	0.263	0.263	BST-H02
80		BST-M001	3 2mm厚鋁板	ECK3M96295S-ZD1	7	0	7	22.764	0.600	4.200	0.450	3.147	BST-M01
81		BST-M002	3 2mm厚鋁板	ECK3M96295S-ZD1	7	0	7	60.552	1.596	11.172	1.308	9.153	BST-M01
82		BST-M003	3 2mm厚鋁板	ECK3M96295S-ZD1	7	0	7	15.622	0.412	2.882	0.287	2.012	BST-M01
83		BST-M004	3 2mm厚鋁板	ECK3M96295S-ZD1	7	0	7	34.431	0.908	6.353	0.714	5.001	BST-M01
84		BST-M005	3 2mm厚鋁板	ECK3M96295S-ZD1	52	0	52	169.104	0.600	31.200	0.450	23.380	BST-M01
85		BST-M006	3 2mm厚鋁板	ECK3M96295S-ZD1	7	0	7	30.874	0.814	5.696	0.634	4.436	BST-M01
86		BST-M007	3 2mm厚鋁板	ECK3M96295S-ZD1	56	0	56	181.884	0.599	33.558	0.449	25.142	BST-M01
87		BST-M008	3 2mm厚鋁板	ECK3M96295S-ZD1	28	0	28	158.096	1.042	29.169	0.830	23.243	BST-M01
88		BST-M009	3 2mm厚鋁板	ECK3M96295S-ZD1	48	0	48	152.194	0.585	28.080	0.437	20.961	BST-M01
89		BST-M010	3 2mm厚鋁板	ECK3M96295S-ZD1	21	0	21	90.487	0.795	16.695	0.618	12.969	BST-M01
90		BST-M011	3 2mm厚鋁板	ECK3M96295S-ZD1	14	0	14	61.235	0.807	11.298	0.628	8.791	BST-M01
91		BST-M012	3 2mm厚鋁板	ECK3M96295S-ZD1	148	0	148	330.891	0.413	61.050	0.288	42.641	BST-M01
92		BST-M013	3 2mm厚鋁板	ECK3M96295S-ZD1	28	0	28	183.250	1.208	33.810	0.973	27.241	BST-M01

美特鋁質 有限公司 MIDI Aluminium Fabricator Ltd.		工程號: J -857	計算:	劉燾	日期:	2022.01.06		送呈:		施哥			
		地盤名稱: 啟德6552	核對:	徐祥坤	日期:	2022.01.07		副本:		細佬			
廠用鋁板B.M.表		項目類別: 第二批	批准:	林仁安	日期:	2022.01.12							
BM編號:		修改版次: B	A/C Code :	2022.01.08	總V.F.:	924.939		總重量:	6487.87				
序號	修改內容	鋁板名稱	顏色	實用	後備	總數	總重量	平方米		圖紙編號			
								單件展開面積	總展開面積				
平方米													
平方米													
93		BST-M014	3 2mm厚鋁板	ECK3M96295S-ZD1	14	0	14	65.105	0.858	12.012	0.672	9.406	BST-M01
94		BST-M016	3 2mm厚鋁板	ECK3M96295S-ZD1	14	0	14	93.503	1.232	17.252	0.994	13.919	BST-M01
95		BST-M017	3 2mm厚鋁板	ECK3M96295S-ZD1	14	0	14	119.397	1.574	22.029	1.288	18.034	BST-M01
96		BST-M018	3 2mm厚鋁板	ECK3M96295S-ZD1	28	0	28	96.747	0.638	17.850	0.482	13.494	BST-M01
97		BST-M019	3 2mm厚鋁板	ECK3M96295S-ZD1	14	0	14	75.064	0.989	13.850	0.785	10.988	BST-M01
98		BST-M021	7 2mm厚鋁板	ECK3M96295S-ZD1	7	0	7	23.675	0.624	4.368	0.470	3.292	BST-M01
99		BST-M022	3 2mm厚鋁板	ECK3M96295S-ZD1	14	0	14	35.910	0.473	6.626	0.340	4.766	BST-M01
100		BST-M023	3 2mm厚鋁板	ECK3M96295S-ZD1	108	0	108	215.120	0.368	39.690	0.249	26.930	BST-M01
101		BST-M026	7 2mm厚鋁板	ECK3M96295S-ZD1	10	0	10	44.187	0.815	8.153	0.635	6.350	BST-M01
102		BST-M028	3 2mm厚鋁板	ECK3M96295S-ZD1	10	0	10	63.942	1.180	11.798	0.949	9.490	BST-M01
103		BST-M029	3 2mm厚鋁板	ECK3M96295S-ZD1	10	0	10	28.049	0.518	5.175	0.379	3.786	BST-M01
104		BST-M031	3 2mm厚鋁板	ECK3M96295S-ZD1	20	0	20	115.283	1.064	21.270	0.849	16.977	BST-M01
105		BST-M032	7 2mm厚鋁板	ECK3M96295S-ZD1	20	0	20	42.926	0.396	7.920	0.274	5.478	BST-M01
106		BST-M035	3 2mm厚鋁板	ECK3M96295S-ZD1	20	0	20	76.422	0.705	14.100	0.540	10.801	BST-M01
107		BST-M037	3 2mm厚鋁板	ECK3M96295S-ZD1	20	0	20	112.357	1.037	20.730	0.826	16.512	BST-M01
108		BST-M038	3 2mm厚鋁板	ECK3M96295S-ZD1	20	0	20	147.316	1.359	27.180	1.103	22.067	BST-M01
109		BST-M039	3 2mm厚鋁板	ECK3M96295S-ZD1	20	0	20	102.601	0.947	18.930	0.748	14.961	BST-M01
110		BST-M042	3 2mm厚鋁板	ECK3M96295S-ZD1	10	0	10	69.593	1.284	12.840	1.039	10.388	BST-M01
111		BST-M043	3 2mm厚鋁板	ECK3M96295S-ZD1	10	0	10	45.894	0.847	8.468	0.662	6.622	BST-M01
112		BST-M046	3 2mm厚鋁板	ECK3M96295S-ZD1	10	0	10	62.113	1.146	11.460	0.920	9.199	BST-M01
113		BST-M048	3 2mm厚鋁板	ECK3M96295S-ZD1	10	0	10	65.040	1.200	12.000	0.966	9.664	BST-M01
114		BST-M049	3 2mm厚鋁板	ECK3M96295S-ZD1	11	0	11	69.532	1.166	12.829	0.937	10.311	BST-M01
115		BST-M062	3 2mm厚鋁板	ECK3M96295S-ZD1	108	0	108	280.973	0.480	51.840	0.346	37.396	BST-M01

 美特鋁質有限公司 MIDI Aluminium Fabricator Ltd.		工程號:	J-857	計算:	刘灿	日期:	2022.01.06	送呈:	施哥
		地盤名稱:	啟德6552	核對:	徐祥坤	日期:	2022.01.07	副本:	细佬
廠用鋁板B.M.表		項目類別:	第二批	批准:	林仁安	日期:	2022.01.12		
BM編號:		修改版次:	B	A/C Code:	2022.01.08	總V.F.:	924.939	總重量:	6487.87
序號	修改內容	鋁板圖號	鋁板名稱	顏色	實用	後備	總數	總重量	圖紙編號
							平方米	總V.F.	
116		BST-M080	3 2mm厚鋁板	ECK3M96295S-ZD1	35	0	35	114.674	BST-M01
117		BST-M081	3 2mm厚鋁板	ECK3M96295S-ZD1	14	0	14	61.577	BST-M01
118		BST-M082	3 2mm厚鋁板	ECK3M96295S-ZD1	20	0	20	94.389	BST-M01
119		BST-M083	3 2mm厚鋁板	ECK3M96295S-ZD1	10	0	10	45.813	BST-M01
120		BST-M084	3 2mm厚鋁板	ECK3M96295S-ZD1	7	0	7	46.666	BST-M01
					總計:	1525		6487.87	
								99.493	924.939
								總重量:	
								單件V.F.	
								總V.F.	
								平方米	
								總展開面積	
								單件展開面積	
								平方米	
								總重量	
								總數	
								後備	
								實用	
								顏色	
								A/C Code:	
								修改版次:	
								總V.F.:	
								924.939	

美特鋁質 有限公司 MIDI Aluminium Fabricator Ltd.		工程號: J-857	計算:	劉 灿	日期:	2022.01.06		送呈:	施 哥				
地盤名稱: 啟德6552		核對:	徐祥坤	日期:	2022.01.07		副本:	細 佬					
項目類別: 第三批		批准:	林仁安	日期:	2022.01.12								
BM編號:		修改版次: B	A/C Code: 2021.01.08	總V.F.:	646.836		總重量: 4535.83						
序號	修改內容	鋁板圖號	鋁板名稱	顏色	實用	後備	總數	總重量	平方米		圖紙編號		
									單件展開面積	總展開面積			
									單件V.F.	總V.F.			
									平方米				
1		BST-CY001	3 2mm厚鋁板	ECK3M96295S-ZD1	5	0	5	17.540	0.647	3.236	0.477	2.387	BST-C01
2		BST-CY003	3 2mm厚鋁板	ECK3M96295S-ZD1	5	0	5	45.691	1.686	8.430	1.372	6.861	BST-C01
3		BST-CY007	3 2mm厚鋁板	ECK3M96295S-ZD1	21	0	21	165.096	1.451	30.461	1.169	24.554	BST-C01
4		BST-CY008	3 2mm厚鋁板	ECK3M96295S-ZD1	21	0	21	99.279	0.872	18.317	0.671	14.095	BST-C01
5		BST-CY011	3 2mm厚鋁板	ECK3M96295S-ZD1	7	0	7	36.536	0.963	6.741	0.749	5.246	BST-C01
6		BST-CY013	3 2mm厚鋁板	ECK3M96295S-ZD1	7	0	7	28.825	0.760	5.318	0.574	4.020	BST-C01
7		BST-CY014	3 2mm厚鋁板	ECK3M96295S-ZD1	5	0	5	29.146	1.076	5.378	0.846	4.231	BST-C01
8		BST-CY015	3 2mm厚鋁板	ECK3M96295S-ZD1	7	0	7	14.569	0.384	2.688	0.251	1.755	BST-C03
9		BST-CZ001	3 2mm厚鋁板	ECK3M96295S-ZD1	5	0	5	35.040	1.293	6.465	1.034	5.168	BST-C02
10		BST-CZ004	3 2mm厚鋁板	ECK3M96295S-ZD1	5	0	5	31.971	1.180	5.899	0.936	4.680	BST-C02
11		BST-CZ005	3 2mm厚鋁板	ECK3M96295S-ZD1	5	0	5	12.459	0.460	2.299	0.316	1.579	BST-C02
12		BST-CZ006	3 2mm厚鋁板	ECK3M96295S-ZD1	21	0	21	165.096	1.451	30.461	1.169	24.554	BST-C02
13		BST-CZ009	3 2mm厚鋁板	ECK3M96295S-ZD1	21	0	21	99.279	0.872	18.317	0.671	14.095	BST-C02
14		BST-CZ010	3 2mm厚鋁板	ECK3M96295S-ZD1	7	0	7	47.634	1.256	8.789	1.001	7.009	BST-C02
15		BST-CZ012	3 2mm厚鋁板	ECK3M96295S-ZD1	7	0	7	20.118	0.530	3.712	0.377	2.636	BST-C02
16		BST-CZ016	3 2mm厚鋁板	ECK3M96295S-ZD1	7	0	7	39.296	1.036	7.250	0.812	5.684	BST-C04
17		BST-D001	3 2mm厚鋁板	ECK3M96295S-ZD1	1	0	1	2.844	0.525	0.525	0.384	0.384	BST-D01
18		BST-D002	3 2mm厚鋁板	ECK3M96295S-ZD1	1	0	1	7.566	1.396	1.396	1.117	1.117	BST-D01
19		BST-D003	3 2mm厚鋁板	ECK3M96295S-ZD1	1	0	1	1.952	0.360	0.360	0.246	0.246	BST-D01
20		BST-D004	3 2mm厚鋁板	ECK3M96295S-ZD1	1	0	1	4.302	0.794	0.794	0.611	0.611	BST-D01
21		BST-D005	3 2mm厚鋁板	ECK3M96295S-ZD1	6	0	6	17.066	0.525	3.149	0.384	2.305	BST-D01
22		BST-D006	3 2mm厚鋁板	ECK3M96295S-ZD1	1	0	1	3.858	0.712	0.712	0.542	0.542	BST-D01

美特鋁質 有限公司 MIDI Aluminium Fabricator Ltd.		工程號:	J-857	計算:	刘灿	日期:	2022.01.06		送呈:		施哥		
		地盤名稱:	啟德6552	核對:	徐祥坤	日期:	2022.01.07		副本:		细佬		
廠用鋁板B.M.表		項目類別:	第三批	批准:	林仁安	日期:	2022.01.12						
BM編號:		修改版次:	B	A/C Code :	2021.01.08	總V.F.:	646.836						
序號	修改內容	鋁板圖號	鋁板名稱	顏色	實用	後備	總數	總重量	單件展開面積	總展開面積	圖紙編號		
									單件V.F.	總V.F.			
平方米													
23		BST-D007	3mm厚鋁板	ECK3M96295S-ZD1	8	0	8	22.727	0.524	4.193	0.384	3.069	BST-D01
24		BST-D008	3mm厚鋁板	ECK3M96295S-ZD1	4	0	4	19.754	0.911	3.645	0.709	2.837	BST-D01
25		BST-D009	3mm厚鋁板	ECK3M96295S-ZD1	4	0	4	11.093	0.512	2.047	0.373	1.493	BST-D01
26		BST-D010	3mm厚鋁板	ECK3M96295S-ZD1	3	0	3	11.307	0.695	2.086	0.528	1.583	BST-D01
27		BST-D011	3mm厚鋁板	ECK3M96295S-ZD1	2	0	2	7.651	0.706	1.412	0.537	1.073	BST-D01
28		BST-D012	3mm厚鋁板	ECK3M96295S-ZD1	4	0	4	7.822	0.361	1.443	0.246	0.985	BST-D01
29		BST-D013	3mm厚鋁板	ECK3M96295S-ZD1	4	0	4	22.898	1.056	4.225	0.831	3.325	BST-D01
30		BST-D014	3mm厚鋁板	ECK3M96295S-ZD1	2	0	2	8.135	0.750	1.501	0.574	1.148	BST-D01
31		BST-D016	3mm厚鋁板	ECK3M96295S-ZD1	2	0	2	11.683	1.078	2.156	0.850	1.699	BST-D01
32		BST-D017	3mm厚鋁板	ECK3M96295S-ZD1	2	0	2	14.919	1.376	2.753	1.101	2.201	BST-D01
33		BST-D018	3mm厚鋁板	ECK3M96295S-ZD1	4	0	4	12.089	0.558	2.230	0.412	1.647	BST-D01
34		BST-D019	3mm厚鋁板	ECK3M96295S-ZD1	2	0	2	9.379	0.865	1.731	0.671	1.341	BST-D01
35		BST-D021	3mm厚鋁板	ECK3M96295S-ZD1	1	0	1	2.958	0.546	0.546	0.402	0.402	BST-D01
36		BST-D022	3mm厚鋁板	ECK3M96295S-ZD1	2	0	2	4.487	0.414	0.828	0.291	0.582	BST-D01
37		BST-D023	3mm厚鋁板	ECK3M96295S-ZD1	1	0	1	1.742	0.321	0.321	0.213	0.213	BST-D01
38		BST-D062	3mm厚鋁板	ECK3M96295S-ZD1	1	0	1	2.276	0.420	0.420	0.296	0.296	BST-D01
39		BST-D080	3mm厚鋁板	ECK3M96295S-ZD1	5	0	5	14.329	0.529	2.644	0.388	1.938	BST-D01
40		BST-D081	3mm厚鋁板	ECK3M96295S-ZD1	2	0	2	7.694	0.710	1.420	0.540	1.080	BST-D01
41		BST-D084	3mm厚鋁板	ECK3M96295S-ZD1	1	0	1	5.831	1.076	1.076	0.848	0.848	BST-D01
42		BST-EY001	3mm厚鋁板	ECK3M96295S-ZD1	1	0	1	3.068	0.566	0.566	0.408	0.408	BST-E01
43		BST-EY003	3mm厚鋁板	ECK3M96295S-ZD1	1	0	1	7.993	1.475	1.475	1.172	1.172	BST-E01
44		BST-EY014	3mm厚鋁板	ECK3M96295S-ZD1	1	0	1	5.099	0.941	0.941	0.723	0.723	BST-E01

美特鋁質 MIDI Aluminium Fabricator Ltd.		工程號: J-857	計算:	劉釗	日期:	2022.01.06		送呈:	施哥				
地盤名稱:		啟德6552	核對:	徐祥坤	日期:	2022.01.07		副本:	細佬				
項目類別:		第三批	批准:	林仁安	日期:	2022.01.12							
BM編號:		修改版次:	B	A/C Code:	2021.01.08	646.836		總重量:	4535.83				
序號	修改內容	鋁板圖號	鋁板名稱	顏色	實用	後備	總數	總重量	平方米		圖紙編號		
									單件展開面積	總展開面積			
45		BST-EZ001	3 2mm厚鋁板	ECK3M96295S-ZD1	1	0	1	6.130	1.131	1.131	0.883	0.883	BST-E02
46		BST-EZ004	2 2mm厚鋁板	ECK3M96295S-ZD1	1	0	1	5.593	1.032	1.032	0.800	0.800	BST-E02
47		BST-EZ005	3 2mm厚鋁板	ECK3M96295S-ZD1	1	0	1	2.180	0.402	0.402	0.270	0.270	BST-E02
48		BST-F001	3 2mm厚鋁板	ECK3M96295S-ZD1	35	0	35	368.435	1.942	67.977	1.613	56.453	BST-F01
49		BST-G001	3 2mm厚鋁板	ECK3M96295S-ZD1	1	0	1	2.779	0.513	0.513	0.374	0.374	BST-G01
50		BST-G002	3 2mm厚鋁板	ECK3M96295S-ZD1	1	0	1	7.393	1.364	1.364	1.087	1.087	BST-G01
51		BST-G003	3 2mm厚鋁板	ECK3M96295S-ZD1	1	0	1	1.907	0.352	0.352	0.239	0.239	BST-G01
52		BST-G004	3 2mm厚鋁板	ECK3M96295S-ZD1	1	0	1	4.204	0.776	0.776	0.594	0.594	BST-G01
53		BST-G005	3 2mm厚鋁板	ECK3M96295S-ZD1	6	0	6	16.676	0.513	3.077	0.374	2.243	BST-G01
54		BST-G006	3 2mm厚鋁板	ECK3M96295S-ZD1	1	0	1	3.770	0.695	0.695	0.527	0.527	BST-G01
55		BST-G007	3 2mm厚鋁板	ECK3M96295S-ZD1	8	0	8	22.207	0.512	4.097	0.373	2.986	BST-G01
56		BST-G008	3 2mm厚鋁板	ECK3M96295S-ZD1	4	0	4	19.303	0.890	3.561	0.690	2.760	BST-G01
57		BST-G009	3 2mm厚鋁板	ECK3M96295S-ZD1	4	0	4	10.840	0.500	2.000	0.363	1.452	BST-G01
58		BST-G010	3 2mm厚鋁板	ECK3M96295S-ZD1	3	0	3	11.048	0.679	2.038	0.513	1.540	BST-G01
59		BST-G011	3 2mm厚鋁板	ECK3M96295S-ZD1	2	0	2	7.477	0.690	1.379	0.522	1.044	BST-G01
60		BST-G012	3 2mm厚鋁板	ECK3M96295S-ZD1	4	0	4	7.643	0.353	1.410	0.240	0.958	BST-G01
61		BST-G013	3 2mm厚鋁板	ECK3M96295S-ZD1	4	0	4	22.374	1.032	4.128	0.809	3.235	BST-G01
62		BST-G014	3 2mm厚鋁板	ECK3M96295S-ZD1	2	0	2	7.949	0.733	1.467	0.558	1.117	BST-G01
63		BST-G016	3 2mm厚鋁板	ECK3M96295S-ZD1	2	0	2	11.416	1.053	2.106	0.826	1.653	BST-G01
64		BST-G017	3 2mm厚鋁板	ECK3M96295S-ZD1	2	0	2	14.578	1.345	2.690	1.071	2.142	BST-G01
65		BST-G018	3 2mm厚鋁板	ECK3M96295S-ZD1	4	0	4	11.812	0.545	2.179	0.401	1.602	BST-G01
66		BST-G019	3 2mm厚鋁板	ECK3M96295S-ZD1	2	0	2	9.165	0.845	1.691	0.652	1.305	BST-G01

美特鋁質 MTI Aluminium Fabricator Ltd.		工程號:	J-857	計算:	劉燾	日期:	2022.01.06		送呈:	施哥	
		地盤名稱:	啟德6552	核對:	徐祥坤	日期:	2022.01.07		副本:	細佬	
廠用鋁板B.M.表		項目類別:	第三批	批准:	林仁安	日期:	2022.01.12				
BM編號:		修改版次:	B	A/C Code :	2021.01.08	總V.F.:	646.836		總重量:	4535.83	
序號	修改內容	鋁板圖號	鋁板名稱	顏色	實用	後備	總數	總重量	展開面積		圖紙編號
									單件	總	
									平方米		
67		BST-G021	3 2mm厚鋁板	ECK3M96295S-ZD1	1	0	1	2.891	0.533	0.391	BST-G01
68		BST-G022	3 2mm厚鋁板	ECK3M96295S-ZD1	2	0	2	4.384	0.404	0.283	BST-G01
69		BST-G023	3 2mm厚鋁板	ECK3M96295S-ZD1	1	0	1	1.702	0.314	0.207	BST-G01
70		BST-G062	3 2mm厚鋁板	ECK3M96295S-ZD1	1	0	1	2.224	0.410	0.288	BST-G01
71		BST-G080	3 2mm厚鋁板	ECK3M96295S-ZD1	5	0	5	14.001	0.517	0.377	BST-G01
72		BST-G081	3 2mm厚鋁板	ECK3M96295S-ZD1	2	0	2	7.518	0.694	0.525	BST-G01
73		BST-G084	3 2mm厚鋁板	ECK3M96295S-ZD1	1	0	1	5.698	1.051	0.825	BST-G01
74		BST-HY001	3 2mm厚鋁板	ECK3M96295S-ZD1	1	0	1	2.998	0.553	0.397	BST-H01
75		BST-HY003	3 2mm厚鋁板	ECK3M96295S-ZD1	1	0	1	7.810	1.441	1.141	BST-H01
76		BST-HY014	3 2mm厚鋁板	ECK3M96295S-ZD1	1	0	1	4.982	0.919	0.703	BST-H01
77		BST-HZ001	3 2mm厚鋁板	ECK3M96295S-ZD1	1	0	1	5.990	1.105	0.859	BST-H02
78		BST-HZ004	3 2mm厚鋁板	ECK3M96295S-ZD1	1	0	1	5.465	1.008	0.778	BST-H02
79		BST-HZ005	3 2mm厚鋁板	ECK3M96295S-ZD1	1	0	1	2.130	0.393	0.263	BST-H02
80		BST-M001	3 2mm厚鋁板	ECK3M96295S-ZD1	5	0	5	16.260	0.600	0.450	BST-M01
81		BST-M002	3 2mm厚鋁板	ECK3M96295S-ZD1	5	0	5	43.252	1.596	1.308	BST-M01
82		BST-M003	3 2mm厚鋁板	ECK3M96295S-ZD1	5	0	5	11.158	0.412	0.287	BST-M01
83		BST-M004	3 2mm厚鋁板	ECK3M96295S-ZD1	5	0	5	24.593	0.908	0.714	BST-M01
84		BST-M005	3 2mm厚鋁板	ECK3M96295S-ZD1	37	0	37	120.324	0.600	0.450	BST-M01
85		BST-M006	3 2mm厚鋁板	ECK3M96295S-ZD1	5	0	5	22.053	0.814	0.634	BST-M01
86		BST-M007	3 2mm厚鋁板	ECK3M96295S-ZD1	40	0	40	129.917	0.599	0.449	BST-M01
87		BST-M008	3 2mm厚鋁板	ECK3M96295S-ZD1	20	0	20	112.926	1.042	0.830	BST-M01
88		BST-M009	3 2mm厚鋁板	ECK3M96295S-ZD1	34	0	34	107.804	0.585	0.437	BST-M01


美特鋁質有限公司 MIDI Aluminium Fabricator Ltd.		工程號:	J-857	計算:	刘灿	日期:	2022.01.06		送呈:	施哥			
		地盤名稱:	啟德6552	核對:	徐祥坤	日期:	2022.01.07		副本:	细佬			
廠用鋁板B.M.表		項目類別:	第三批	批准:	林仁安	日期:	2022.01.12						
BM編號:		修改版次:	B	A/C Code :	2021.01.08	總V.F.:	646.836		總重量:	4535.83			
序號	修改內容	鋁板圖號	鋁板名稱	顏色	實用	後備	總數	總重量	單件展開面	總展開面			
									積	積			
									平方米				
									單件V.F.	總V.F.			
									平方米				
									圖紙編號				
89		BST-M010	3mm厚鋁板	ECK3M96295S-ZD1	15	0	15	64.634	0.795	11.925	0.618	9.264	BST-M01
90		BST-M011	3mm厚鋁板	ECK3M96295S-ZD1	10	0	10	43.739	0.807	8.070	0.628	6.279	BST-M01
91		BST-M012	3mm厚鋁板	ECK3M96295S-ZD1	104	0	104	232.518	0.413	42.900	0.288	29.964	BST-M01
92		BST-M013	3mm厚鋁板	ECK3M96295S-ZD1	20	0	20	130.893	1.208	24.150	0.973	19.458	BST-M01
93		BST-M014	3mm厚鋁板	ECK3M96295S-ZD1	10	0	10	46.504	0.858	8.580	0.672	6.718	BST-M01
94		BST-M016	3mm厚鋁板	ECK3M96295S-ZD1	10	0	10	66.788	1.232	12.323	0.994	9.942	BST-M01
95		BST-M017	3mm厚鋁板	ECK3M96295S-ZD1	10	0	10	85.284	1.574	15.735	1.288	12.881	BST-M01
96		BST-M018	3mm厚鋁板	ECK3M96295S-ZD1	20	0	20	69.105	0.638	12.750	0.482	9.638	BST-M01
97		BST-M019	3mm厚鋁板	ECK3M96295S-ZD1	10	0	10	53.617	0.989	9.893	0.785	7.849	BST-M01
98		BST-M021	3mm厚鋁板	ECK3M96295S-ZD1	5	0	5	16.910	0.624	3.120	0.470	2.351	BST-M01
99		BST-M022	3mm厚鋁板	ECK3M96295S-ZD1	10	0	10	25.650	0.473	4.733	0.340	3.404	BST-M01
100		BST-M023	3mm厚鋁板	ECK3M96295S-ZD1	75	0	75	149.389	0.368	27.563	0.249	18.702	BST-M01
101		BST-M026	3mm厚鋁板	ECK3M96295S-ZD1	7	0	7	30.931	0.815	5.707	0.635	4.445	BST-M01
102		BST-M028	3mm厚鋁板	ECK3M96295S-ZD1	7	0	7	44.760	1.180	8.258	0.949	6.643	BST-M01
103		BST-M029	3mm厚鋁板	ECK3M96295S-ZD1	7	0	7	19.634	0.518	3.623	0.379	2.650	BST-M01
104		BST-M031	3mm厚鋁板	ECK3M96295S-ZD1	14	0	14	80.698	1.064	14.889	0.849	11.884	BST-M01
105		BST-M032	3mm厚鋁板	ECK3M96295S-ZD1	14	0	14	30.048	0.396	5.544	0.274	3.835	BST-M01
106		BST-M035	3mm厚鋁板	ECK3M96295S-ZD1	14	0	14	53.495	0.705	9.870	0.540	7.561	BST-M01
107		BST-M037	3mm厚鋁板	ECK3M96295S-ZD1	14	0	14	78.650	1.037	14.511	0.826	11.558	BST-M01
108		BST-M038	3mm厚鋁板	ECK3M96295S-ZD1	14	0	14	103.121	1.359	19.026	1.103	15.447	BST-M01
109		BST-M039	3mm厚鋁板	ECK3M96295S-ZD1	14	0	14	71.820	0.947	13.251	0.748	10.473	BST-M01
110		BST-M042	3mm厚鋁板	ECK3M96295S-ZD1	7	0	7	48.715	1.284	8.988	1.039	7.271	BST-M01

美特鋁質有限公司 MIDI Aluminium Fabricator Ltd.		工程號:	J-857	計算:	劉燾	日期:	2022.01.06		送呈:	施哥
		地盤名稱:	啟德6552	核對:	徐祥坤	日期:	2022.01.07		副本:	細佬
		項目類別:	第三批	批准:	林仁安	日期:	2022.01.12			
廠用鋁板B.M.表										
BM編號:				A/C Code :	2021.01.08	總V.F.:	646.836		總重量:	4535.83
		修改版次:	B						單件V.F.	總V.F.
序號	修改內容	鋁板圖號	鋁板名稱	顏色	實用	後備	總數	總重量	平方米	
									平方米	
111		BST-M043	3 2mm厚鋁板	ECK3M96295S-ZD1	7	0	7	32.126	0.847	5.927
112		BST-M046	3 2mm厚鋁板	ECK3M96295S-ZD1	7	0	7	43.479	1.146	8.022
113		BST-M048	3 2mm厚鋁板	ECK3M96295S-ZD1	7	0	7	45.528	1.200	8.400
114		BST-M049	3 2mm厚鋁板	ECK3M96295S-ZD1	7	0	7	44.248	1.166	8.164
115		BST-M062	3 2mm厚鋁板	ECK3M96295S-ZD1	75	0	75	195.120	0.480	36.000
116		BST-M080	3 2mm厚鋁板	ECK3M96295S-ZD1	25	0	25	81.910	0.605	15.113
117		BST-M081	3 2mm厚鋁板	ECK3M96295S-ZD1	10	0	10	43.983	0.812	8.115
118		BST-M082	3 2mm厚鋁板	ECK3M96295S-ZD1	14	0	14	66.073	0.871	12.191
119		BST-M083	3 2mm厚鋁板	ECK3M96295S-ZD1	7	0	7	32.069	0.845	5.917
120		BST-M084	3 2mm厚鋁板	ECK3M96295S-ZD1	5	0	5	33.333	1.230	6.150
					總計:		1064	4535.83	99.493	836.87
								76.96	646.836	


第一批加工圖

美特鋁質有限公司 MIDI Aluminium Fabricator Ltd.				工程號	J857	類別		物料號	-
修改	-	-	-	採用工廠	✓	地盤		圖號	BST-L01
日期	-	-	-	材料顏色	BCK3M96295S-ZD1	材料	8mm THK. 铝板	數量	-
				图纸名称	铝板加工图	復核	徐詳坤	單件重量	- (KG)
				批准	林仁安	2021-12-14	2021-12-15	2021-12-16	


3

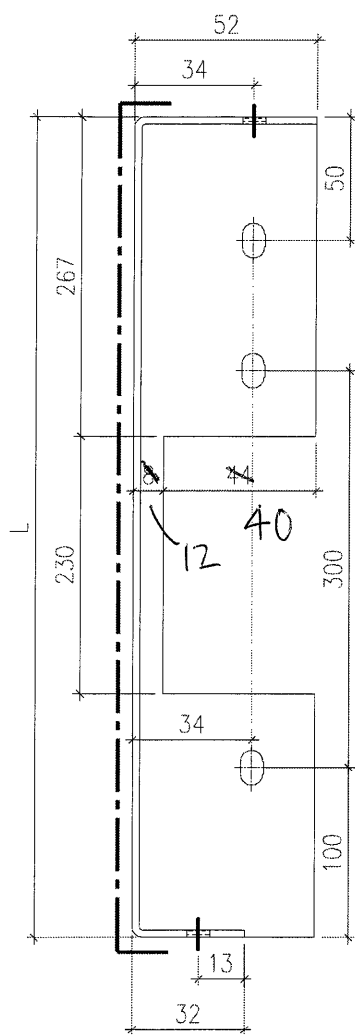

SECTION A-A

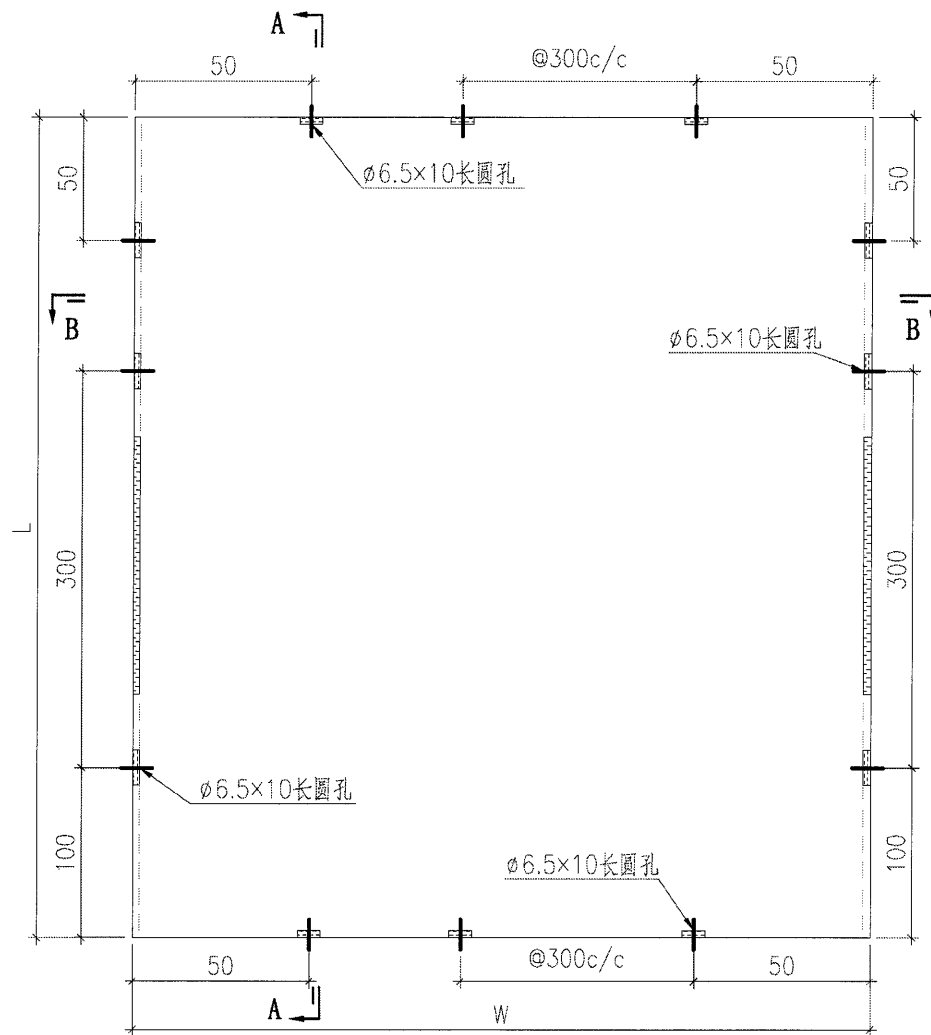

SECTION B-B

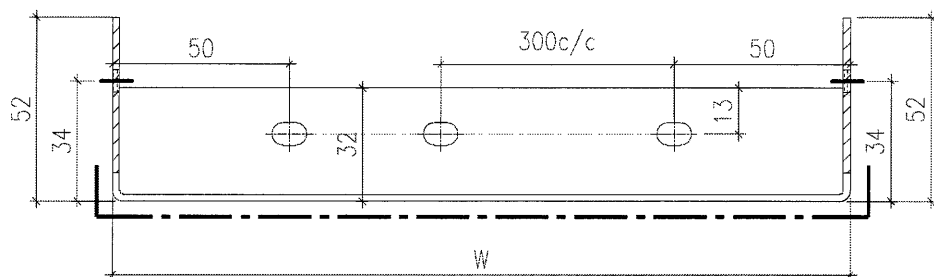

背板长宽数据見BST-L02


 美特鋁質有限公司 MIDI Aluminium Fabricator Ltd.				工程號	J857	類別		物料號	-					
				地盘	啟德6552	制圖	刘灿	2021-12-14	圖號	BST-L02				
修改	-	-	-	採用工廠	✓	地盤		圖紙名稱	铝板加工图	復核	徐詳坤	2021-12-15	數量	-
日期	-	-	-	材料顏色	BCK3M96295S-ZD1		材料	2mm THK. 铝板	批准	林仁安	2021-12-16	單件重量	-	(KG)

3



序號	鋁板編號	寬度 (W)	高度 (H)	數量
1	BST-L005	696	654	5
2	BST-L006	981	654	1
3	BST-L007	695	654	4
4	BST-L008	1285	654	2
5	BST-L009	676	654	3
6	BST-L010	956	654	1
7	BST-L011	972	654	1
8	BST-L012	446	654	3
9	BST-L013	1506	654	3
10	BST-L014	1040	654	2
11	BST-L016	1539	654	2
12	BST-L017	1994	654	2
13	BST-L018	746	654	4
14	BST-L019	1215	654	2
15	BST-L023	386	654	2
16	BST-L049	1451	654	1
17	BST-L051	1236	654	1
18	BST-L052	612	654	2
19	BST-L053	1099	654	1
20	BST-L054	1361	654	1
21	BST-L055	749	654	1
22	BST-L056	624	654	1
23	BST-L057	1174	654	1
24	BST-L058	1411	654	1
25	BST-L059	556	654	1
26	BST-L060	481	654	2
27	BST-L061	1424	654	1
28	BST-L062	536	654	3
29	BST-L080	702	654	3
30	BST-L081	978	654	2
31	BST-L085	686	654	8

 美特鋁質有限公司 MIDI Aluminium Fabricator Ltd.				工程號	J857	類別		物料號	-				
修改	-	-	-	採用工廠	✓	地盤		制圖	刘灿	2021-12-14	圖號	BST-L03	
日期	-	-	-	材料颜色	BCK3M96295S-ZD1		图纸名称	铝板加工图	復核	徐詳坤	2021-12-15	數量	-
							材料	2mm THK. 铝板	批准	林仁安	2021-12-16	單件重量	- (KG)

3

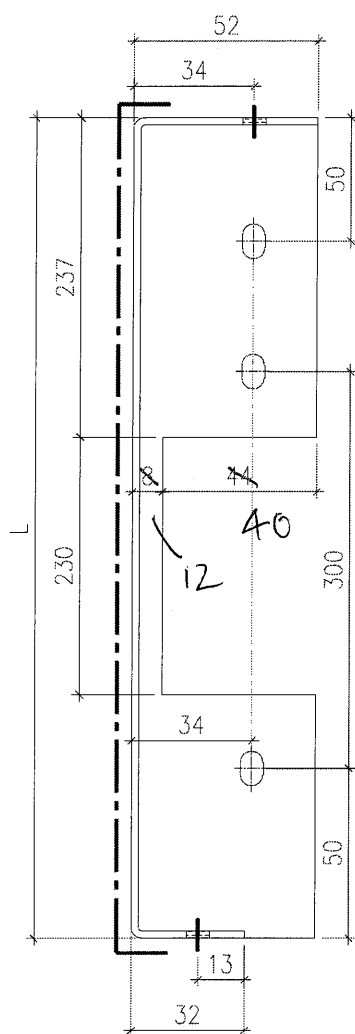

SECTION A-A

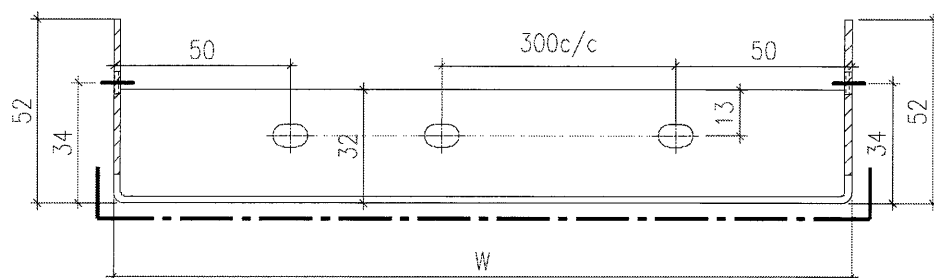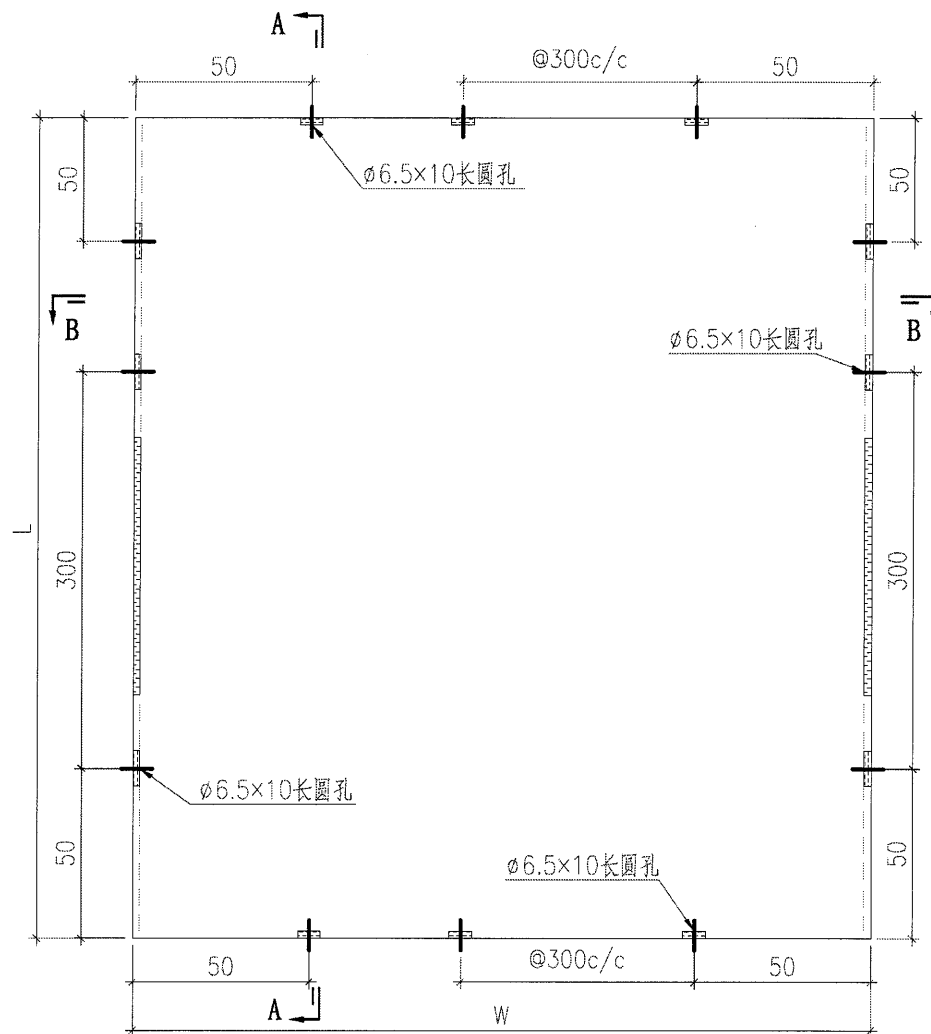

SECTION B-B


背板长宽数据見BST-L04

 美特鋁質有限公司 MIDI Aluminium Fabricator Ltd.				工程號	J857	類別		物料號	-					
				地盘	啟德6552	制圖	刘灿	2021-12-14	圖號	BST-L04				
修改	-	-	-	採用工廠	✓	地盤		圖紙名稱	铝板加工图	復核	徐詳坤	2021-12-15	數量	-
日期	-	-	-	材料颜色	BCK3M96295S-ZD1		材料	2mm THK. 铝板	批准	林仁安	2021-12-16	單件重量	-	(KG)

3

序號	鋁板編號	寬度 (W)	高度 (H)	数量
1	BST-L086	972	560	1
2	BST-L087	446	560	1
3	BST-L088	702	560	1
4	BST-L089	1506	560	1
5	BST-L090	956	560	2
6	BST-L091	695	560	4
7	BST-L092	1285	560	2
8	BST-L093	676	560	1
9	BST-L094	728	560	1
10	BST-L095	696	560	1
11	BST-L096	702	560	1
12	BST-L097	527	560	2
13	BST-L098	1536	560	1
14	BST-L099	536	560	1
15	BST-L100	386	560	1


 美特铝质有限公司 MIDI Aluminium Fabricator Ltd.				工程號	J857	類別		物料號	-
修改	-	-	-	採用工廠	✓	地盤		圖紙名稱	铝板加工图
日期	-	-	-	材料颜色	CK3M96295S-ZD1	材料	2mm THK. 铝板	復核	徐詳坤
								批准	林仁安
								2021-12-14	圖號
								2021-12-15	數量
								2021-12-16	單件重量
									(KG)

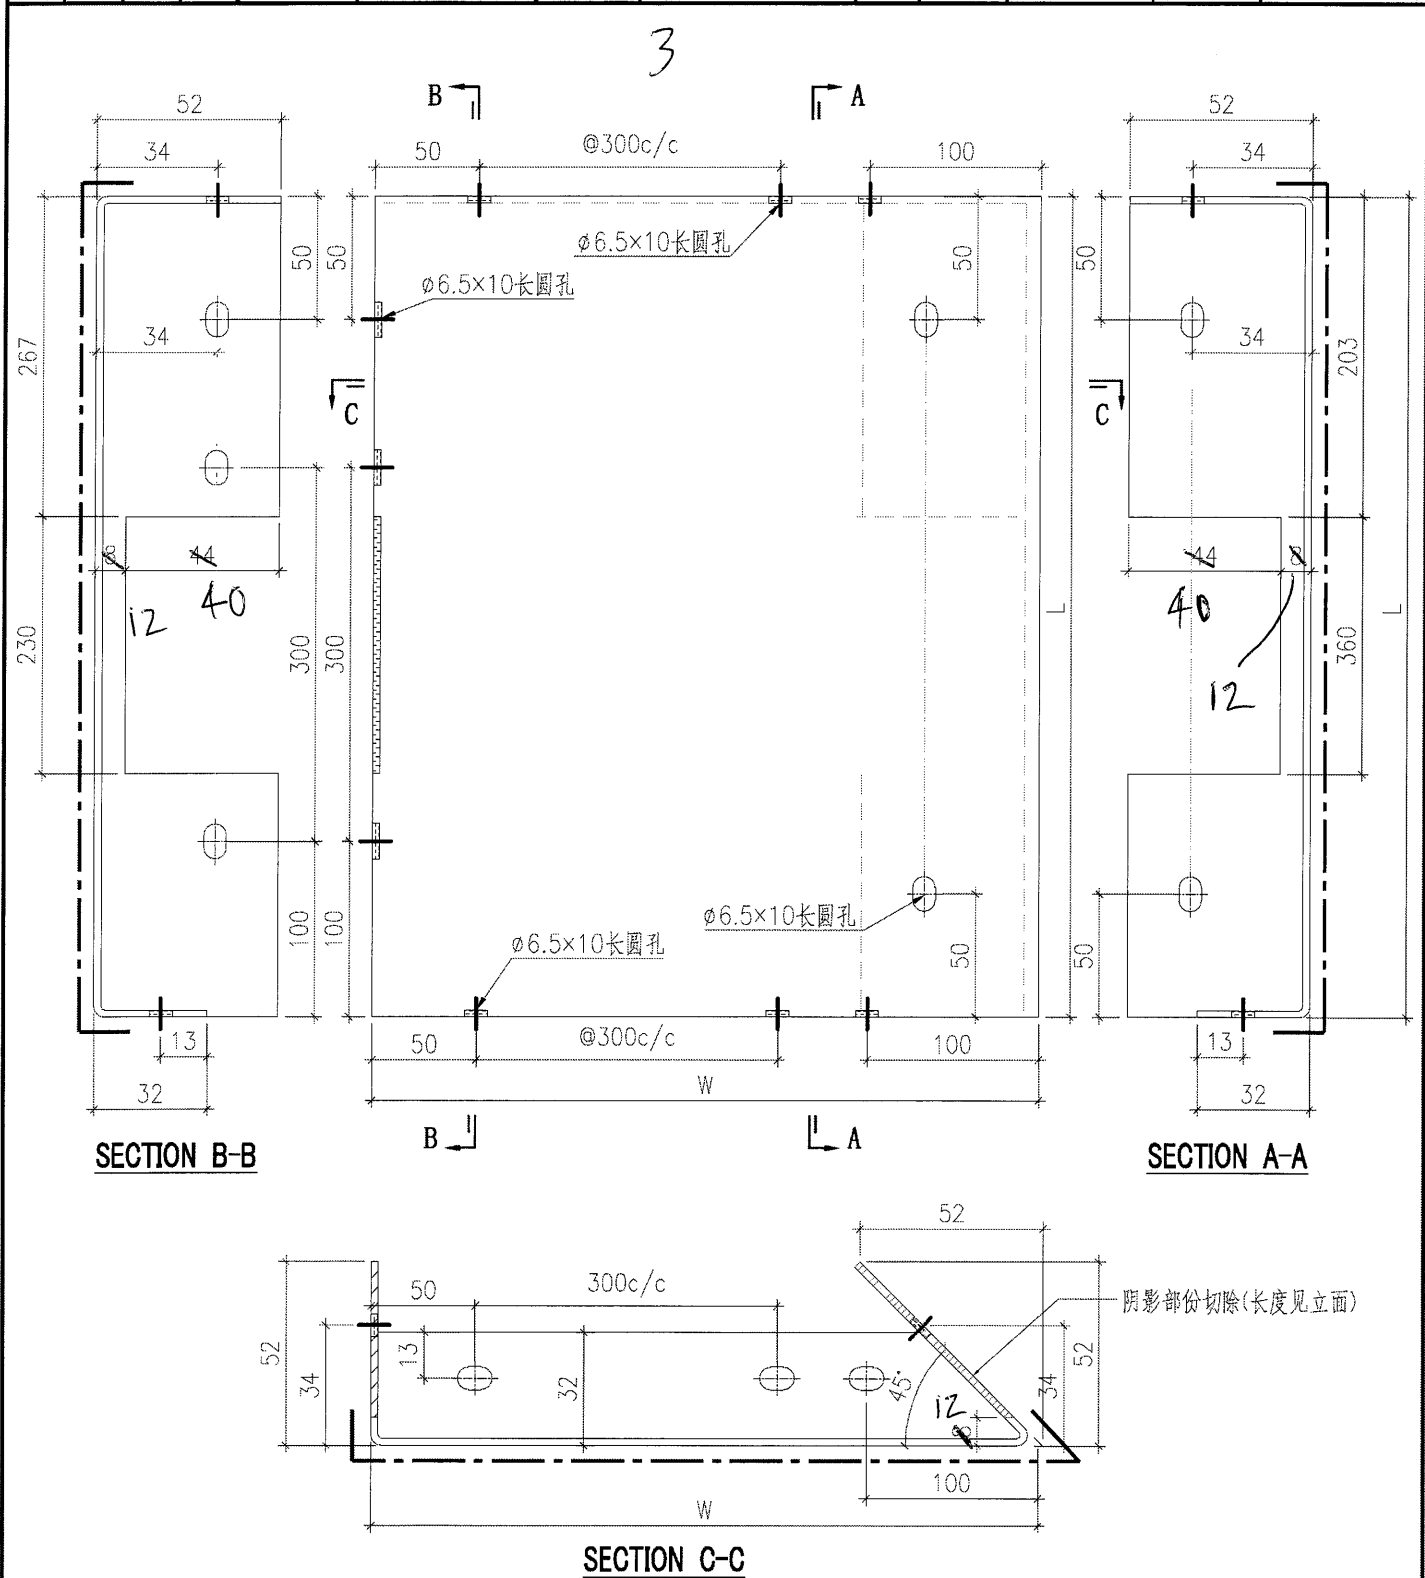

序號	铝板編號	寬度 (W)	高度 (H)	數量
1	BST-BY001	740	654	1
2	BST-BY011	1161	654	1
3	BST-BY013	890	654	1
4	BST-BY018	585	654	1
5	BST-BY020	745	654	1

 美特鋁質有限公司 MIDI Aluminium Fabricator Ltd.				工程號	J857	類別		物料號	-				
修改	-	-	-	採用工廠	✓	地盤		制圖	刘灿	2021-12-14	圖號	BST-B02	
日期	-	-	-	材料颜色	BCK3M96295S-ZD1		材料	2mm THK. 铝板	復核	徐詳坤	2021-12-15	數量	-
								批准	林仁安	2021-12-16	單件重量	-	(KG)


3

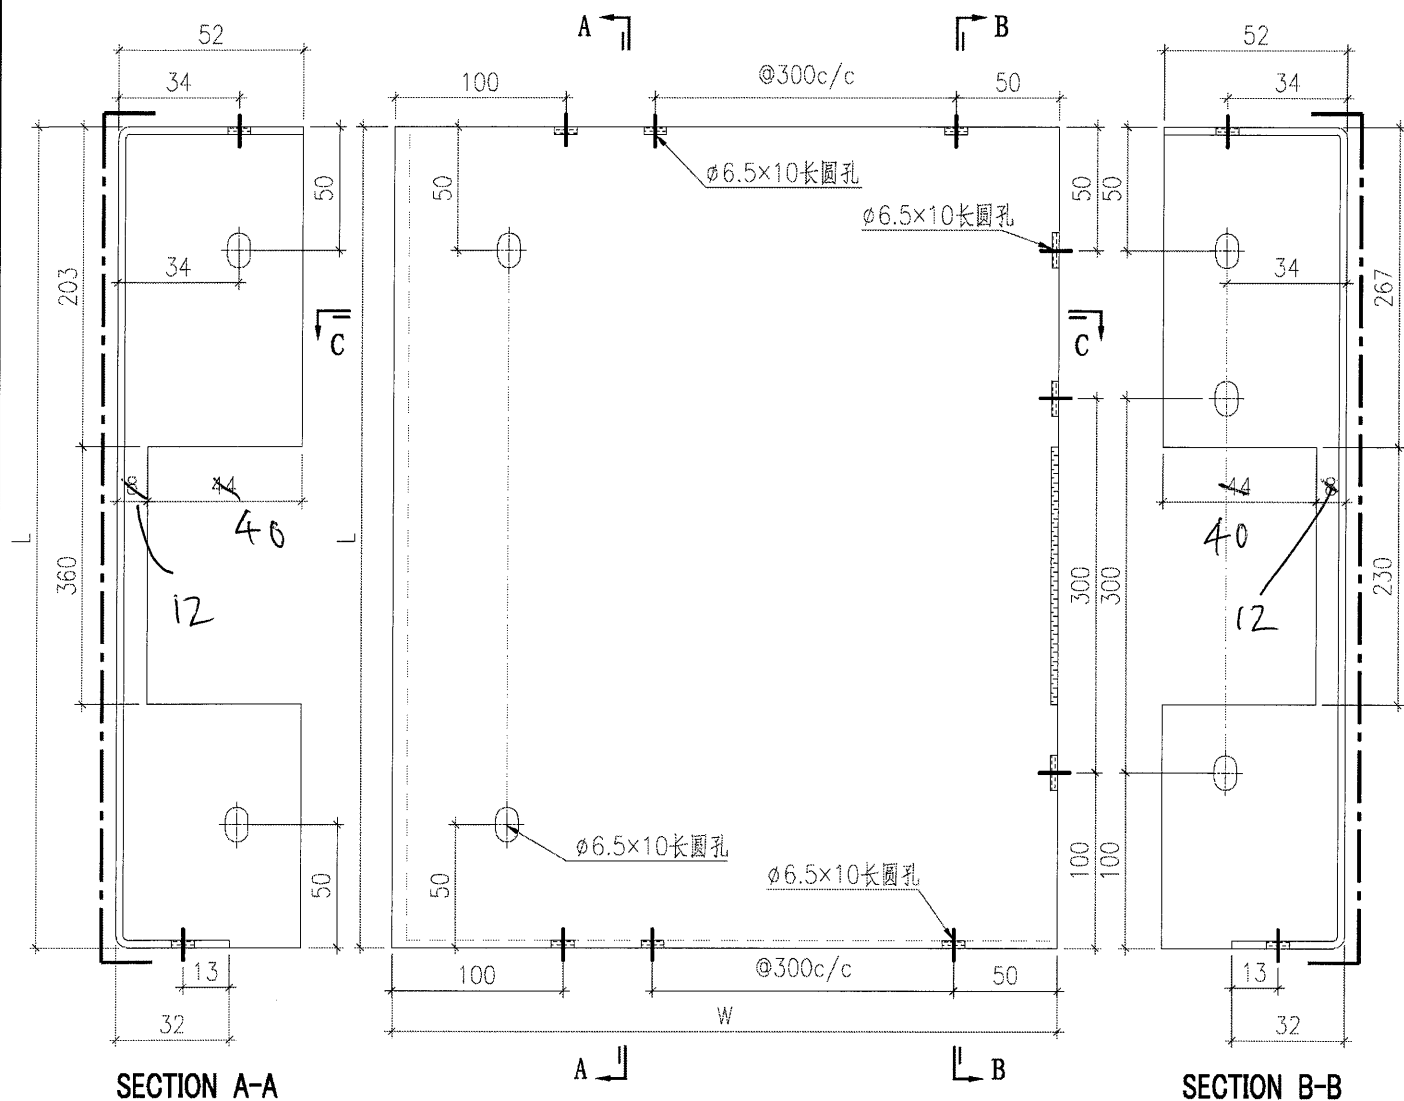

序號	鋁板編號	寬度 (W)	高度 (H)	數量
1	BST-BZ001	1601	654	1
2	BST-BZ010	1551	654	1
3	BST-BZ012	584	654	1
4	BST-BZ017	1873	654	1
5	BST-BZ019	745	654	1

				美特鋁質有限公司 MIDI Aluminium Fabricator Ltd.		工程號	J857	類別		物料號	-		
修改	-	-	-	採用工廠	✓ 地盤	地盤	啟德6552	制圖	刘灿	2021-12-14	圖號	BST-B03	
日期	-	-	-	材料颜色	PCK3M96295S-ZD1		图纸名称	铝板加工图	復核	徐詳坤	2021-12-15	數量	-
							材料	2mm THK. 铝板	批准	林仁安	2021-12-16	單件重量	- (KG)



3

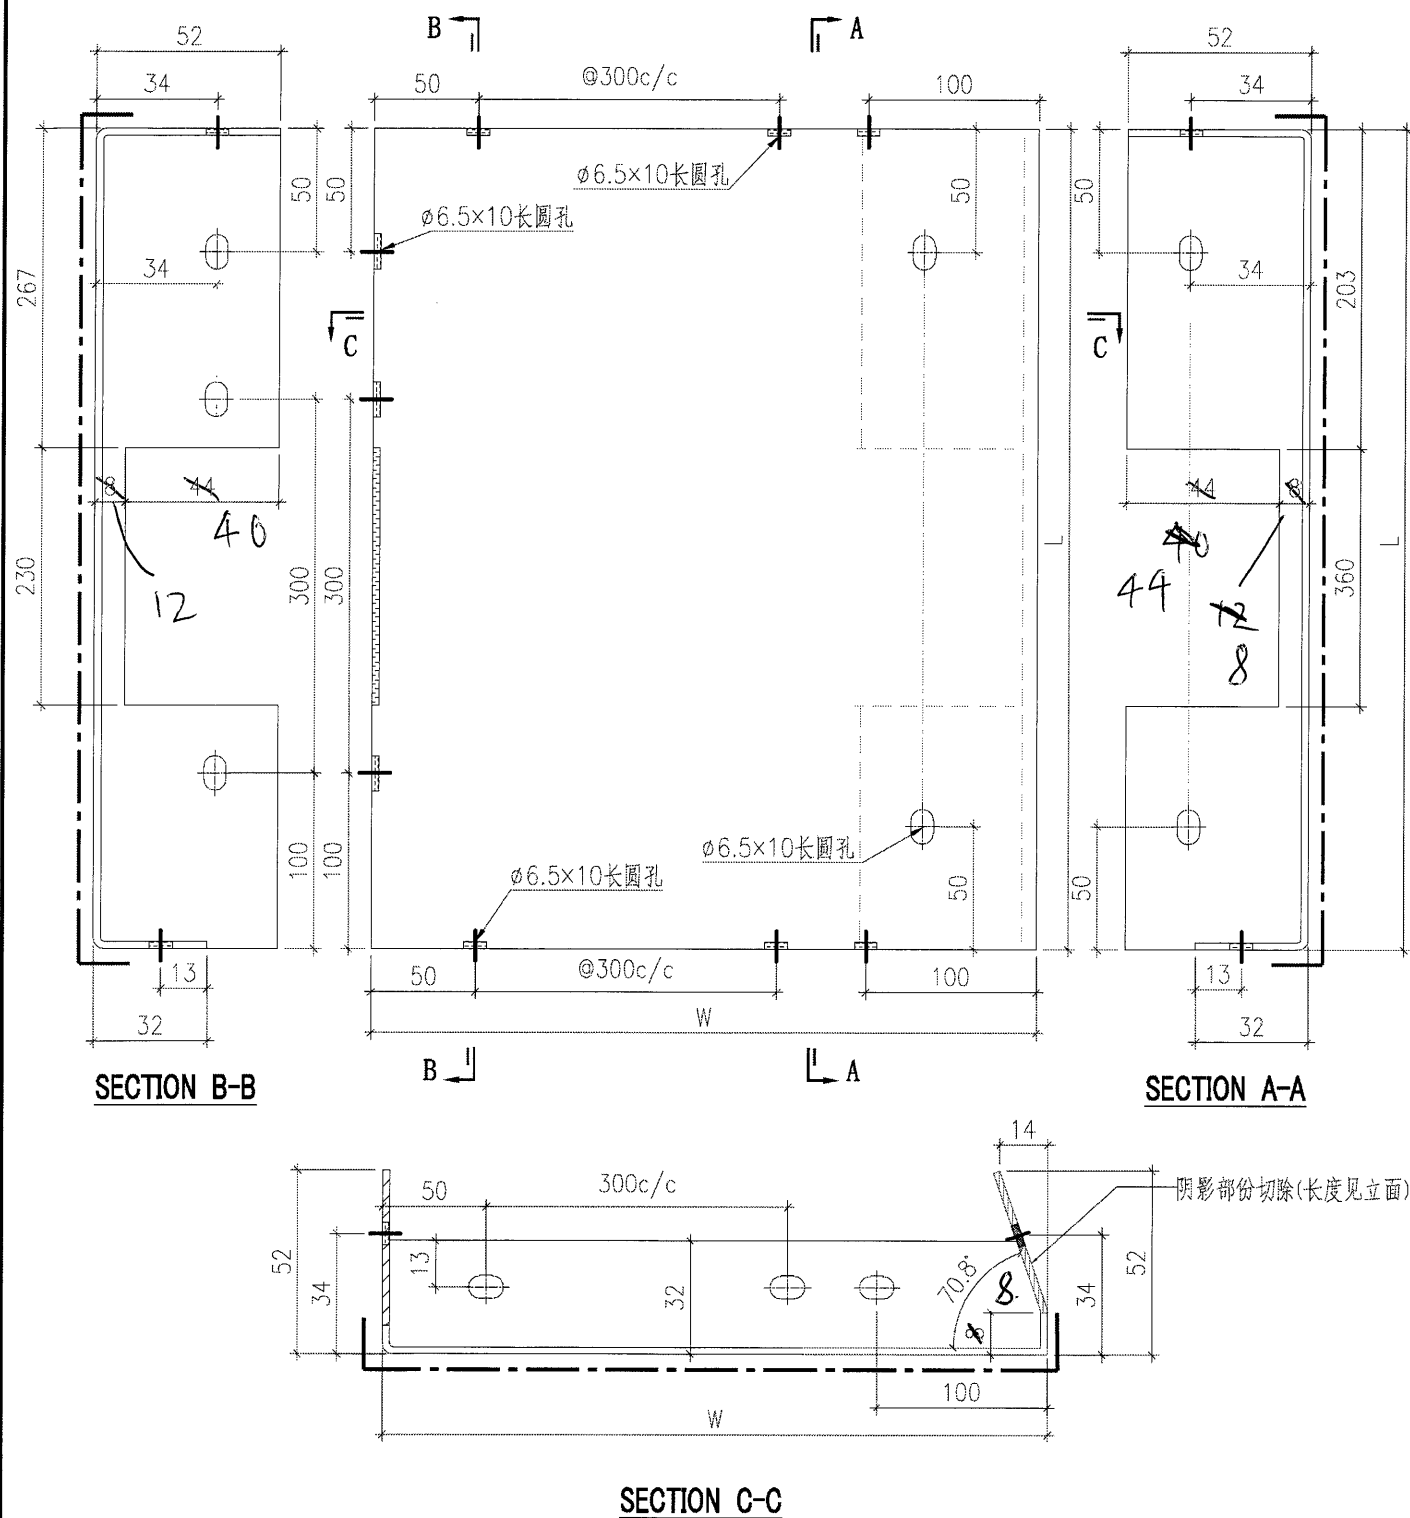

序號	鋁板編號	寬度 (W)	高度 (H)	數量
1	BST-BY015	388	654	1

 美特铝质有限公司 MIDI Aluminium Fabricator Ltd.				工程號	J857	類別		物料號	-
修改	-	-	-	採用工廠	✓	地盤		制圖	刘灿
日期	-	-	-	材料颜色	BCK3M96295S-ZD1	图纸名称	铝板加工图	復核	徐詳坤
						材料	2mm THK. 铝板	批准	林仁安
								2021-12-14	圖號
								2021-12-15	數量
								2021-12-16	單件重量
									(KG)


3

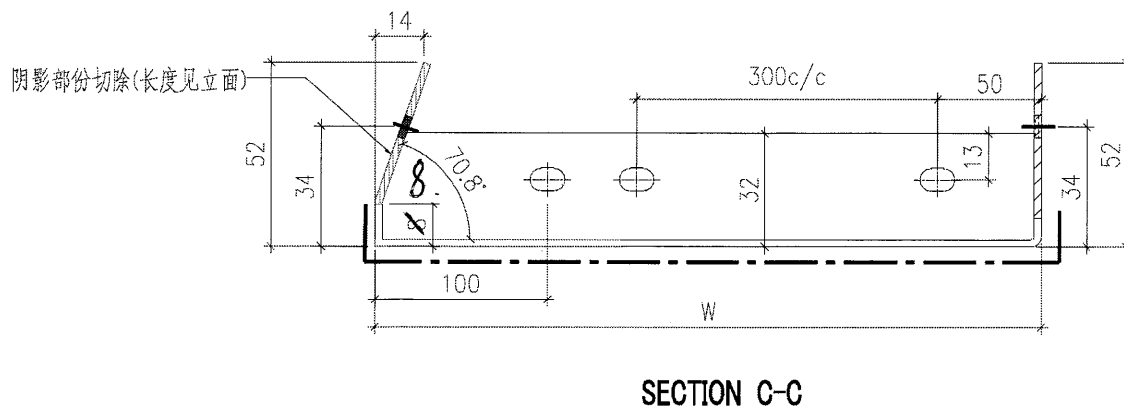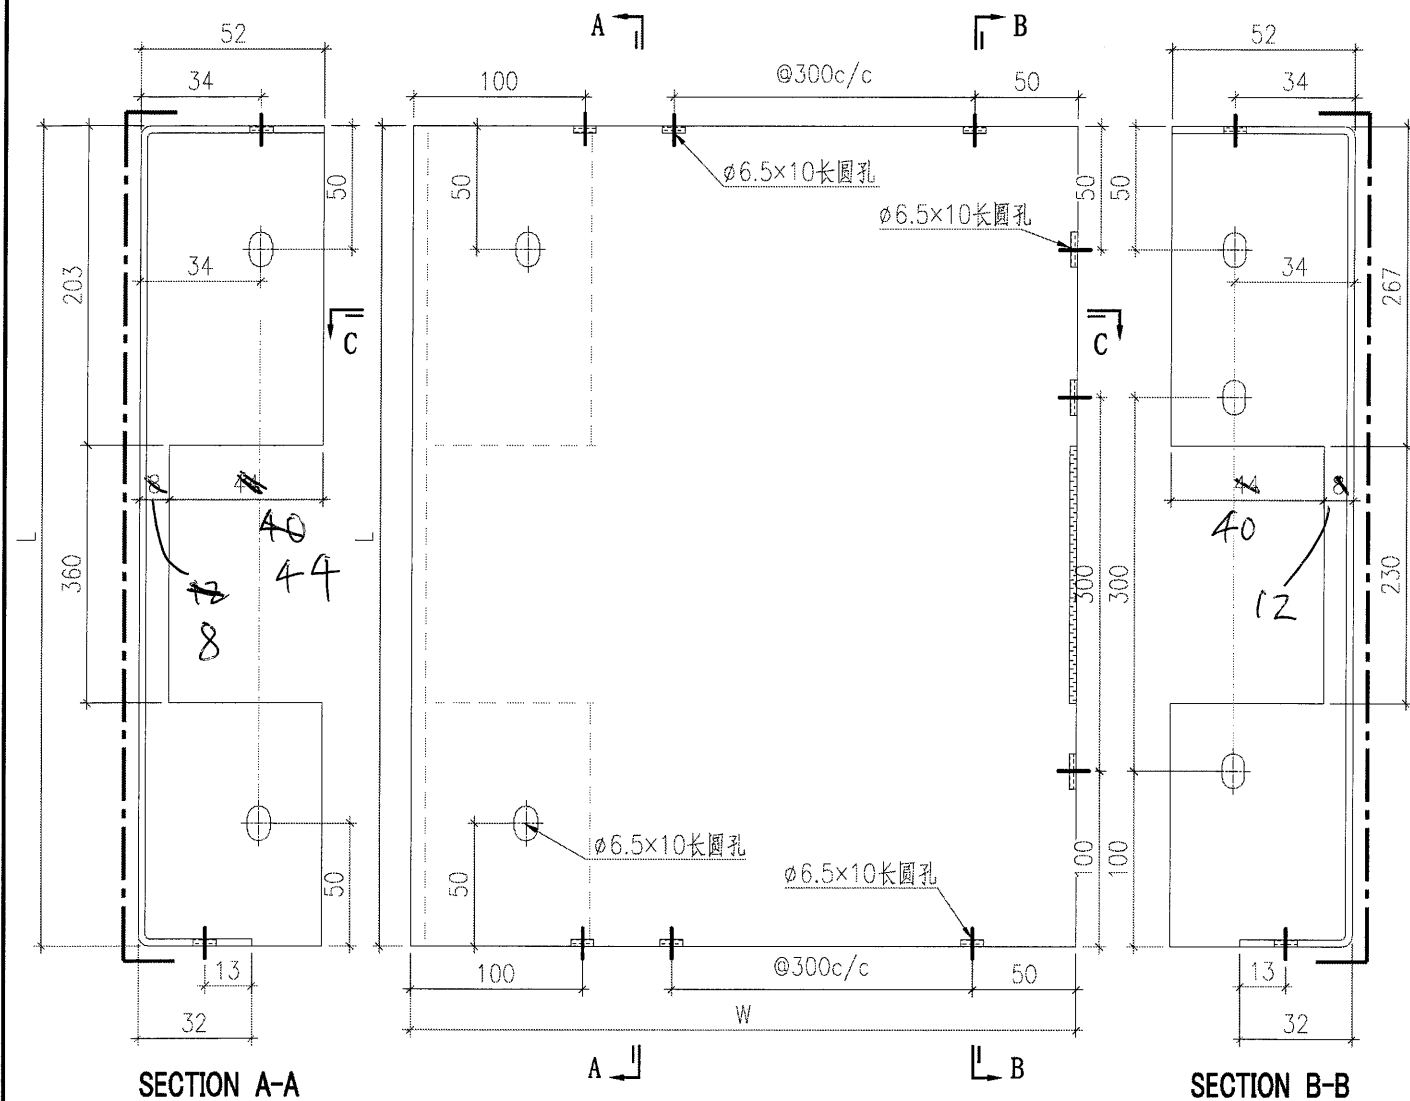

序号	铝板编号	宽度 (W)	高度 (H)	数量
1	BST-BZ016	1257	654	1

 美特鋁質有限公司 MIDI Aluminium Fabricator Ltd.						工程號	J857	類別		物料號	-		
						地盘	啟德G552	制圖	刘灿	2021-12-14	圖號	BST-B05	
修改	-	-	-	採用工廠	✓	地盘		復核	徐詳坤	2021-12-15	數量	-	
日期	-	-	-	材料颜色	ECK3M96295S-ZD1		材料	2mm THK. 铝板	批准	林仁安	2021-12-16	單件重量	- (KG)


3

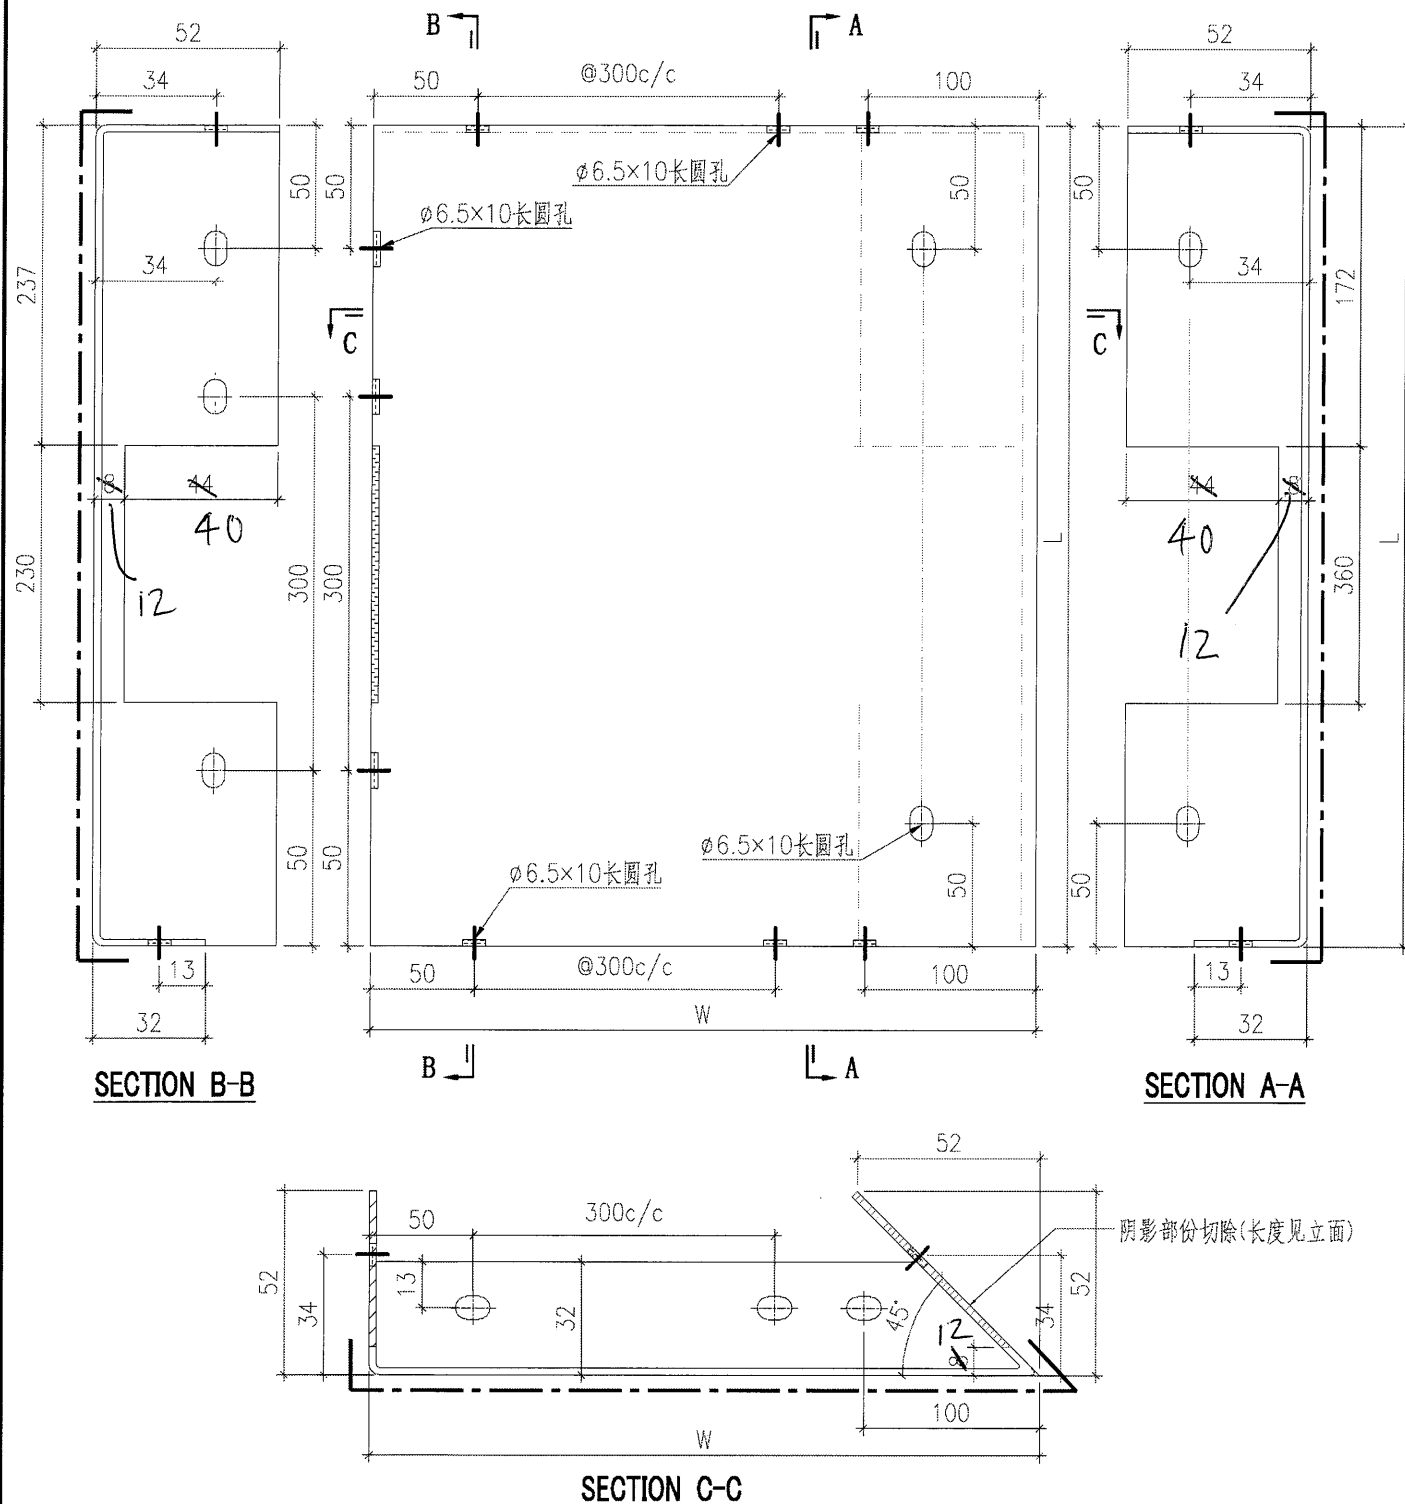

序號	铝板編號	寬度 (W)	高度 (H)	數量
1	BST-LY003	2125	560	1
2	BST-LY014	1311	560	1


 美特鋁質有限公司 MIDI Aluminium Fabricator Ltd.				工程號	J857	類別		物料號	-				
修改	-	-	-	採用工廠	✓	地盤		制圖	刘灿	2021-12-14	圖號	BST-B06	
日期	-	-	-	材料颜色	ECK3M96295S-ZD1		图纸名称	铝板加工图	復核	徐詳坤	2021-12-15	數量	-
						材料	8mm THK. 铝板	批准	林仁安	2021-12-16	單件重量	-	(KG)

3

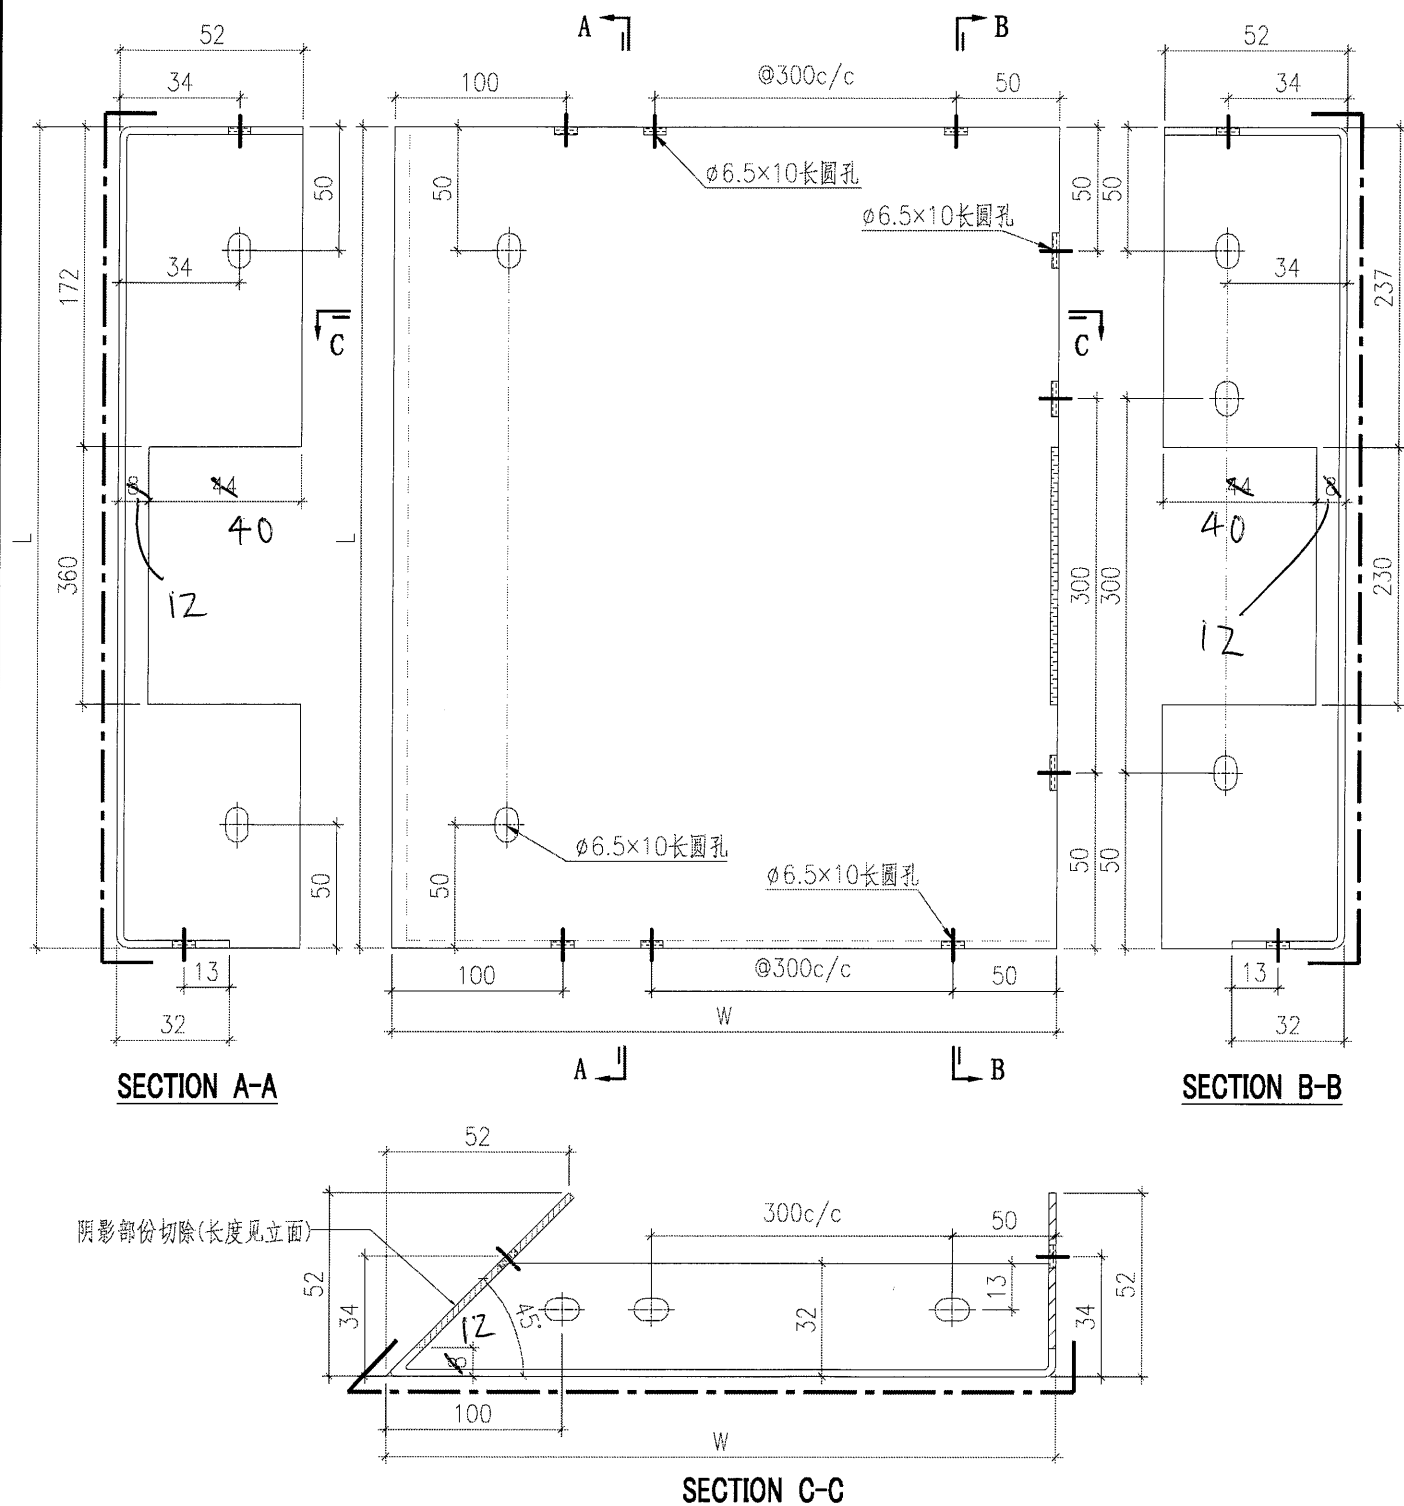

序號	鋁板編號	寬度 (W)	高度 (H)	數量
1	BST-LZ004	1450	560	1


 美特鋁質有限公司 MIDI Aluminium Fabricator Ltd.					工程號	J857	類別		物料號	-				
					地盘	啟德6552	制圖	刘灿	2021-12-14	圖號	BST-B07			
修改	-	-	-	採用工廠	✓	地盤		圖紙名稱	铝板加工图	復核	徐詳坤	2021-12-15	數量	-
日期	-	-	-	材料颜色	BCK3M96295S-ZD1			材料	8mm THK. 铝板	批准	林仁安	2021-12-16	單件重量	- (KG)

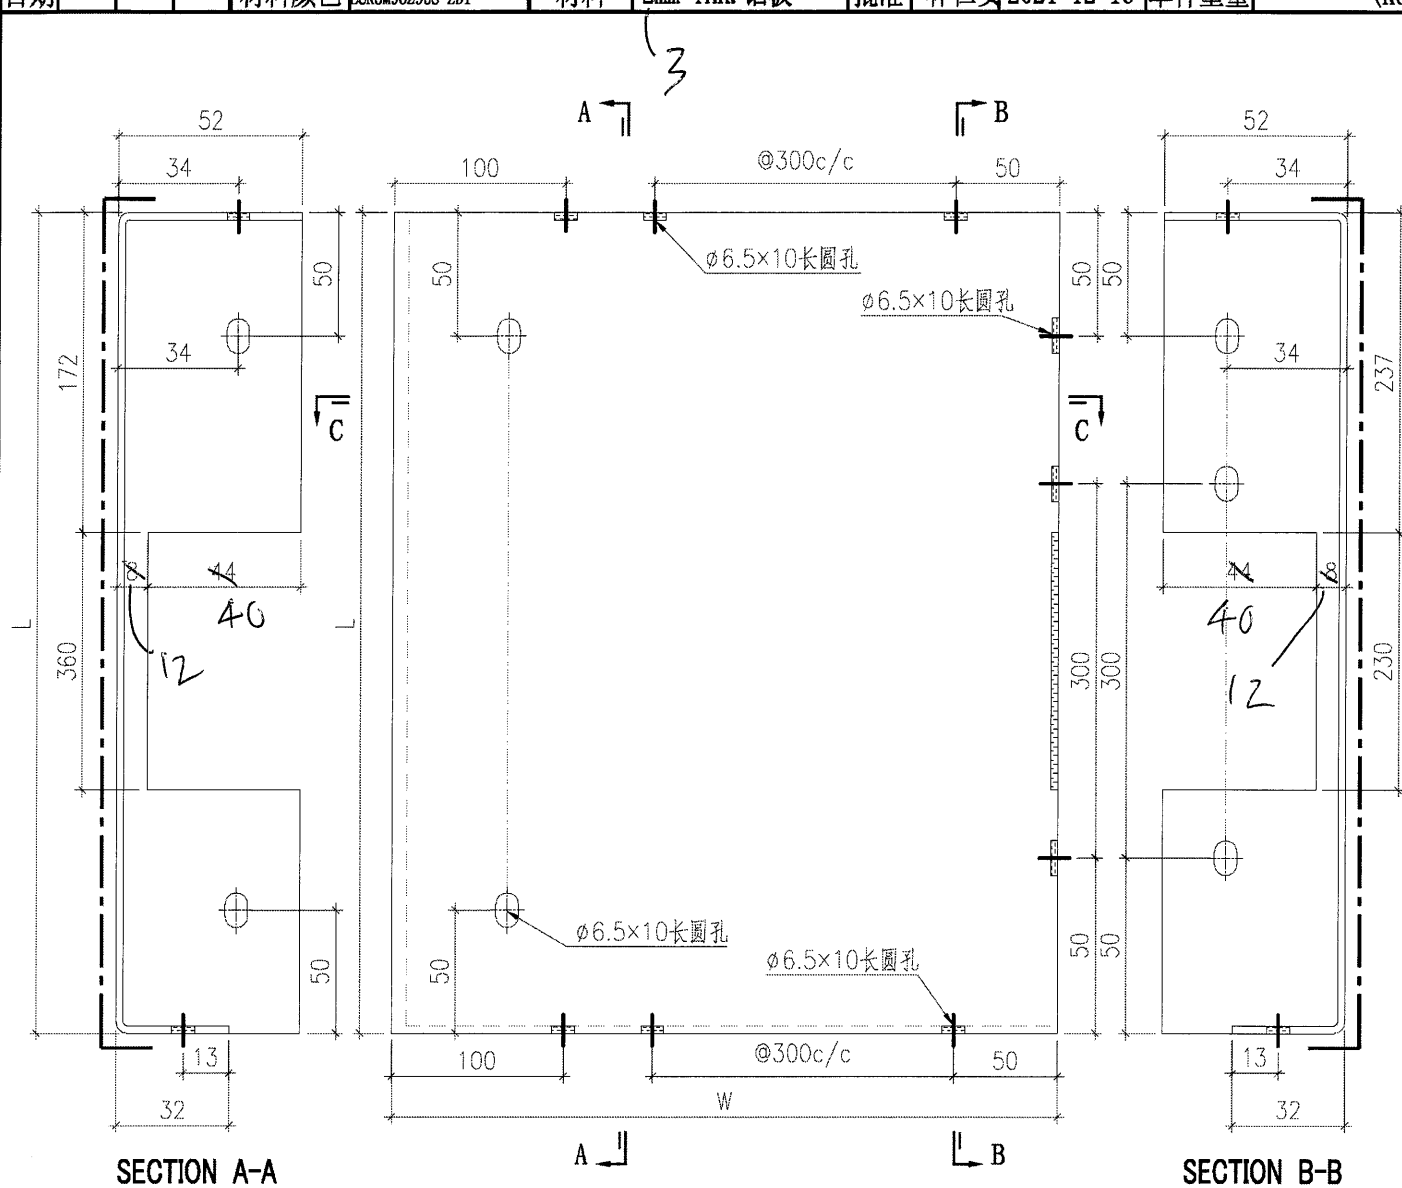



序號	鋁板編號	寬度 (W)	高度 (H)	數量
1	BST-BZ005	490	560	1

 美特鋁質有限公司 MIDI Aluminium Fabricator Ltd.				工程號	J857	類別		物料號	-				
修改	-	-	-	採用工廠	✓	地盤		制圖	刘灿	2021-12-14	圖號	BST-M01	
日期	-	-	-	材料颜色	BCK3M96295S-ZD1		图纸名称	铝板加工图	復核	徐詳坤	2021-12-15	數量	-
							材料	2mm THK. 铝板	批准	林仁安	2021-12-16	單件重量	- (KG)

3

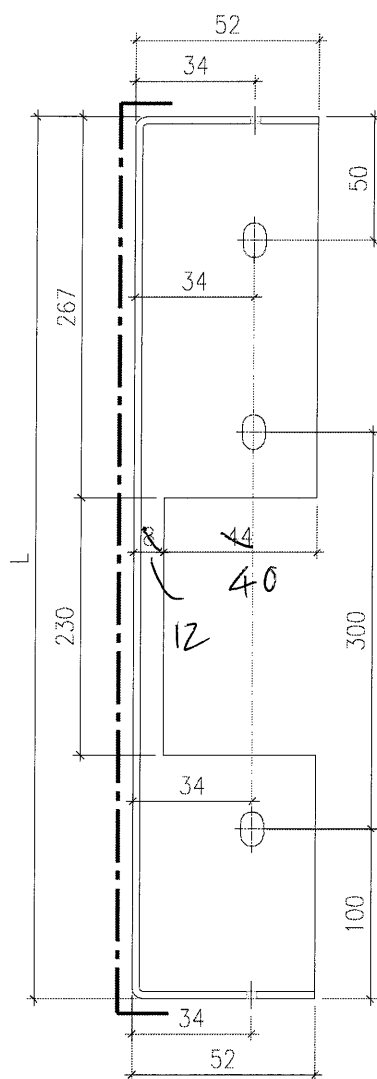

SECTION A-A

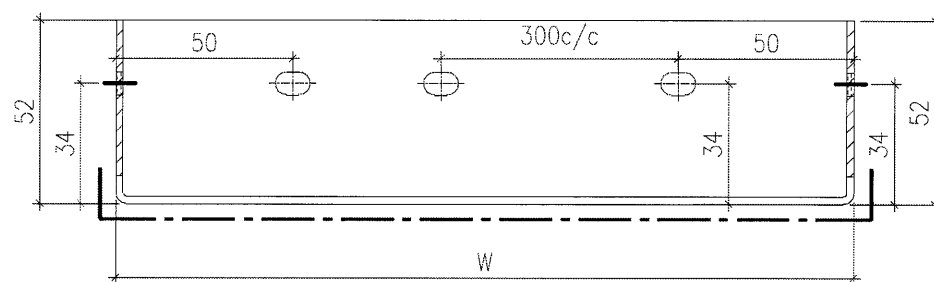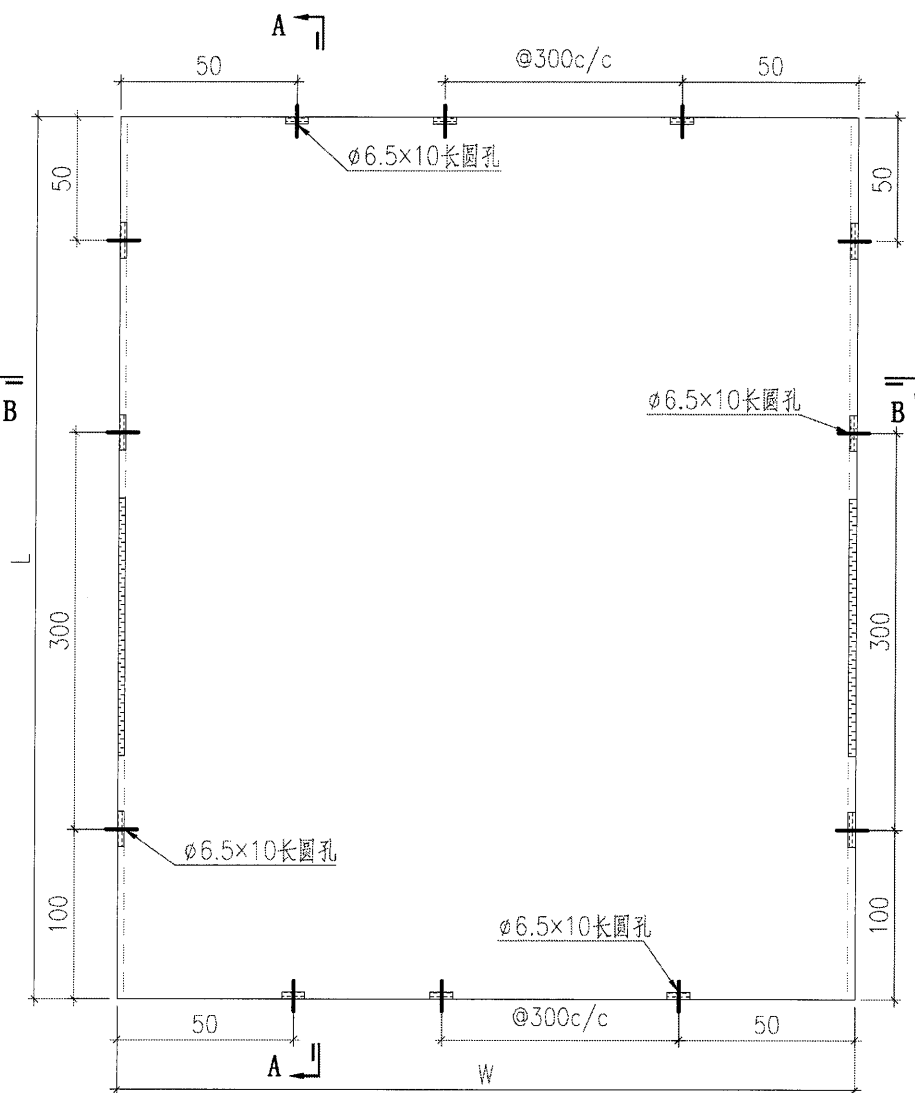

SECTION B-B

背板长宽数据見BST-M02


 美特鋁質有限公司 MIDI Aluminium Fabricator Ltd.					工程號	J857	類別		物料號	-			
					地盘	啟德6552	制圖	刘灿	2021-12-14	圖號	BST-M02		
修改	-	-	-	採用工廠	✓	地盤		復核	徐詳坤	2021-12-15	數量	-	
日期	-	-	-	材料颜色	BCK3M96295S-ZD1		材料	2mm THK. 铝板	批准	林仁安	2021-12-16	單件重量	- (KG)

3

序號	鋁板編號	寬度 (W)	高度 (H)	數量
1	BST-M001	696	646	6
2	BST-M002	2024	646	6
3	BST-M003	445	646	6
4	BST-M004	1106	646	6
5	BST-M005	696	646	43
6	BST-M006	981	646	6
7	BST-M007	695	646	40
8	BST-M008	1285	646	20
9	BST-M009	676	646	40
10	BST-M010	956	646	14
11	BST-M011	972	646	10
12	BST-M012	446	646	122
13	BST-M013	1506	646	22
14	BST-M014	1040	646	12
15	BST-M016	1539	646	12
16	BST-M017	1994	646	12
17	BST-M018	746	646	24
18	BST-M019	1215	646	12
19	BST-M021	728	646	4
20	BST-M022	527	646	8
21	BST-M023	386	646	80
22	BST-M026	983	646	5
23	BST-M028	1469	646	5
24	BST-M029	586	646	5
25	BST-M031	1314	646	14
26	BST-M032	424	646	14


序號	鋁板編號	寬度 (W)	高度 (H)	數量
27	BST-M035	836	646	18
28	BST-M037	1278	646	18
29	BST-M038	1708	646	18
30	BST-M039	1158	646	18
31	BST-M042	1608	646	9
32	BST-M043	1025	646	9
33	BST-M046	1424	646	9
34	BST-M048	1496	646	9
35	BST-M049	1451	646	8
36	BST-M051	1236	646	1
37	BST-M052	612	646	2
38	BST-M053	1099	646	1
39	BST-M054	1361	646	1
40	BST-M055	749	646	1
41	BST-M056	624	646	1
42	BST-M057	1174	646	1
43	BST-M058	1411	646	1
44	BST-M059	556	646	1
45	BST-M060	481	646	2
46	BST-M061	1424	646	1
47	BST-M062	536	646	83
48	BST-M080	702	646	26
49	BST-M081	978	646	12
50	BST-M082	1057	646	15
51	BST-M083	1023	646	9
52	BST-M084	1536	646	4
53	BST-M085	686	646	8

 美特鋁質有限公司 MIDI Aluminium Fabricator Ltd.				工程號	J857	類別		物料號	-					
				地盘	啟德6552	制圖	刘灿	2021-12-14	圖號	BST-C01				
修改	-	-	-	採用工廠	✓	地盤		圖紙名稱	铝板加工图	復核	徐詳坤	2021-12-15	數量	-
日期	-	-	-	材料颜色	BCK3M96295S-ZD1		材料	2mm THK. 铝板	批准	林仁安	2021-12-16	單件重量	-	(KG)

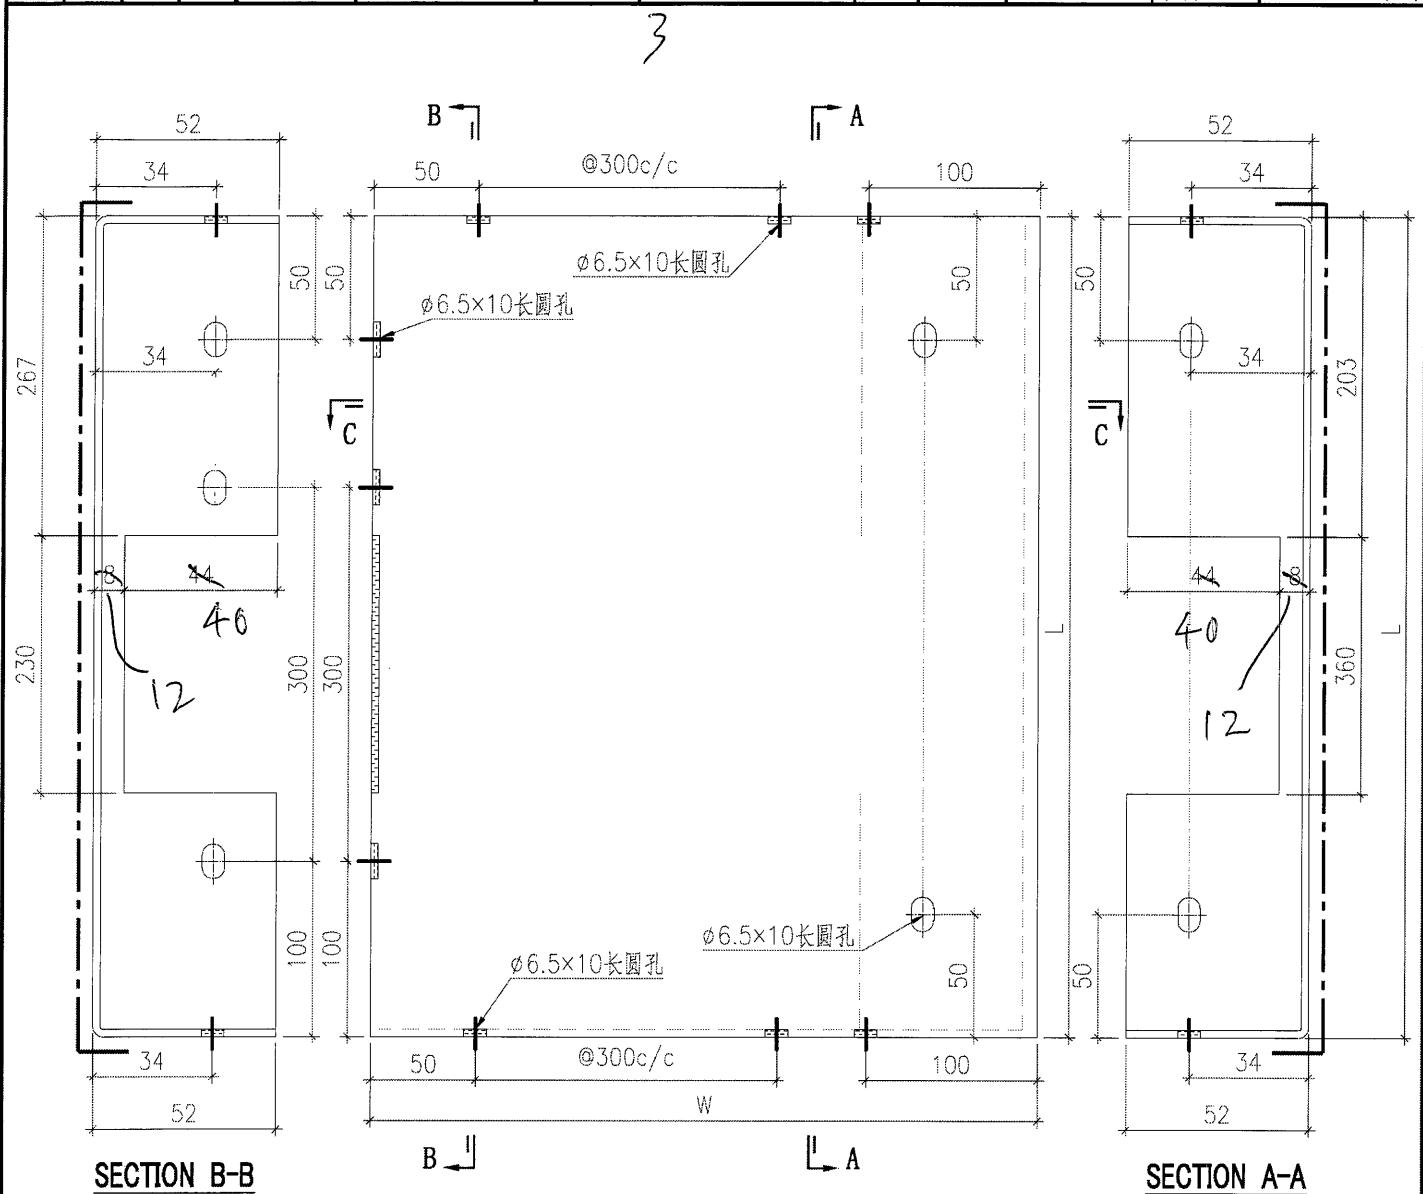


序號	鋁板編號	寬度 (W)	高度 (H)	數量
1	BST-CY001	740	646	6
2	BST-CY003	2125	646	4
3	BST-CY007	1811	646	23
4	BST-CY008	1040	646	23
5	BST-CY011	1161	646	8
6	BST-CY013	890	646	8
7	BST-CY014	1311	646	4
8	BST-CY018	585	646	1
9	BST-CY020	745	646	1

 美特鋁質有限公司 MIDI Aluminium Fabricator Ltd.				工程號	J857	類別		物料號	-					
				地盘	啟德6552	制圖	刘灿	2021-12-14	圖號	BST-C02				
修改	-	-	-	採用工廠	✓	地盤		圖紙名稱	铝板加工图	復核	徐詳坤	2021-12-15	數量	-
日期	-	-	-	材料颜色	BCK3M96295S-ZD1		材料	2mm THK. 铝板	批准	林仁安	2021-12-16	單件重量	-	(KG)

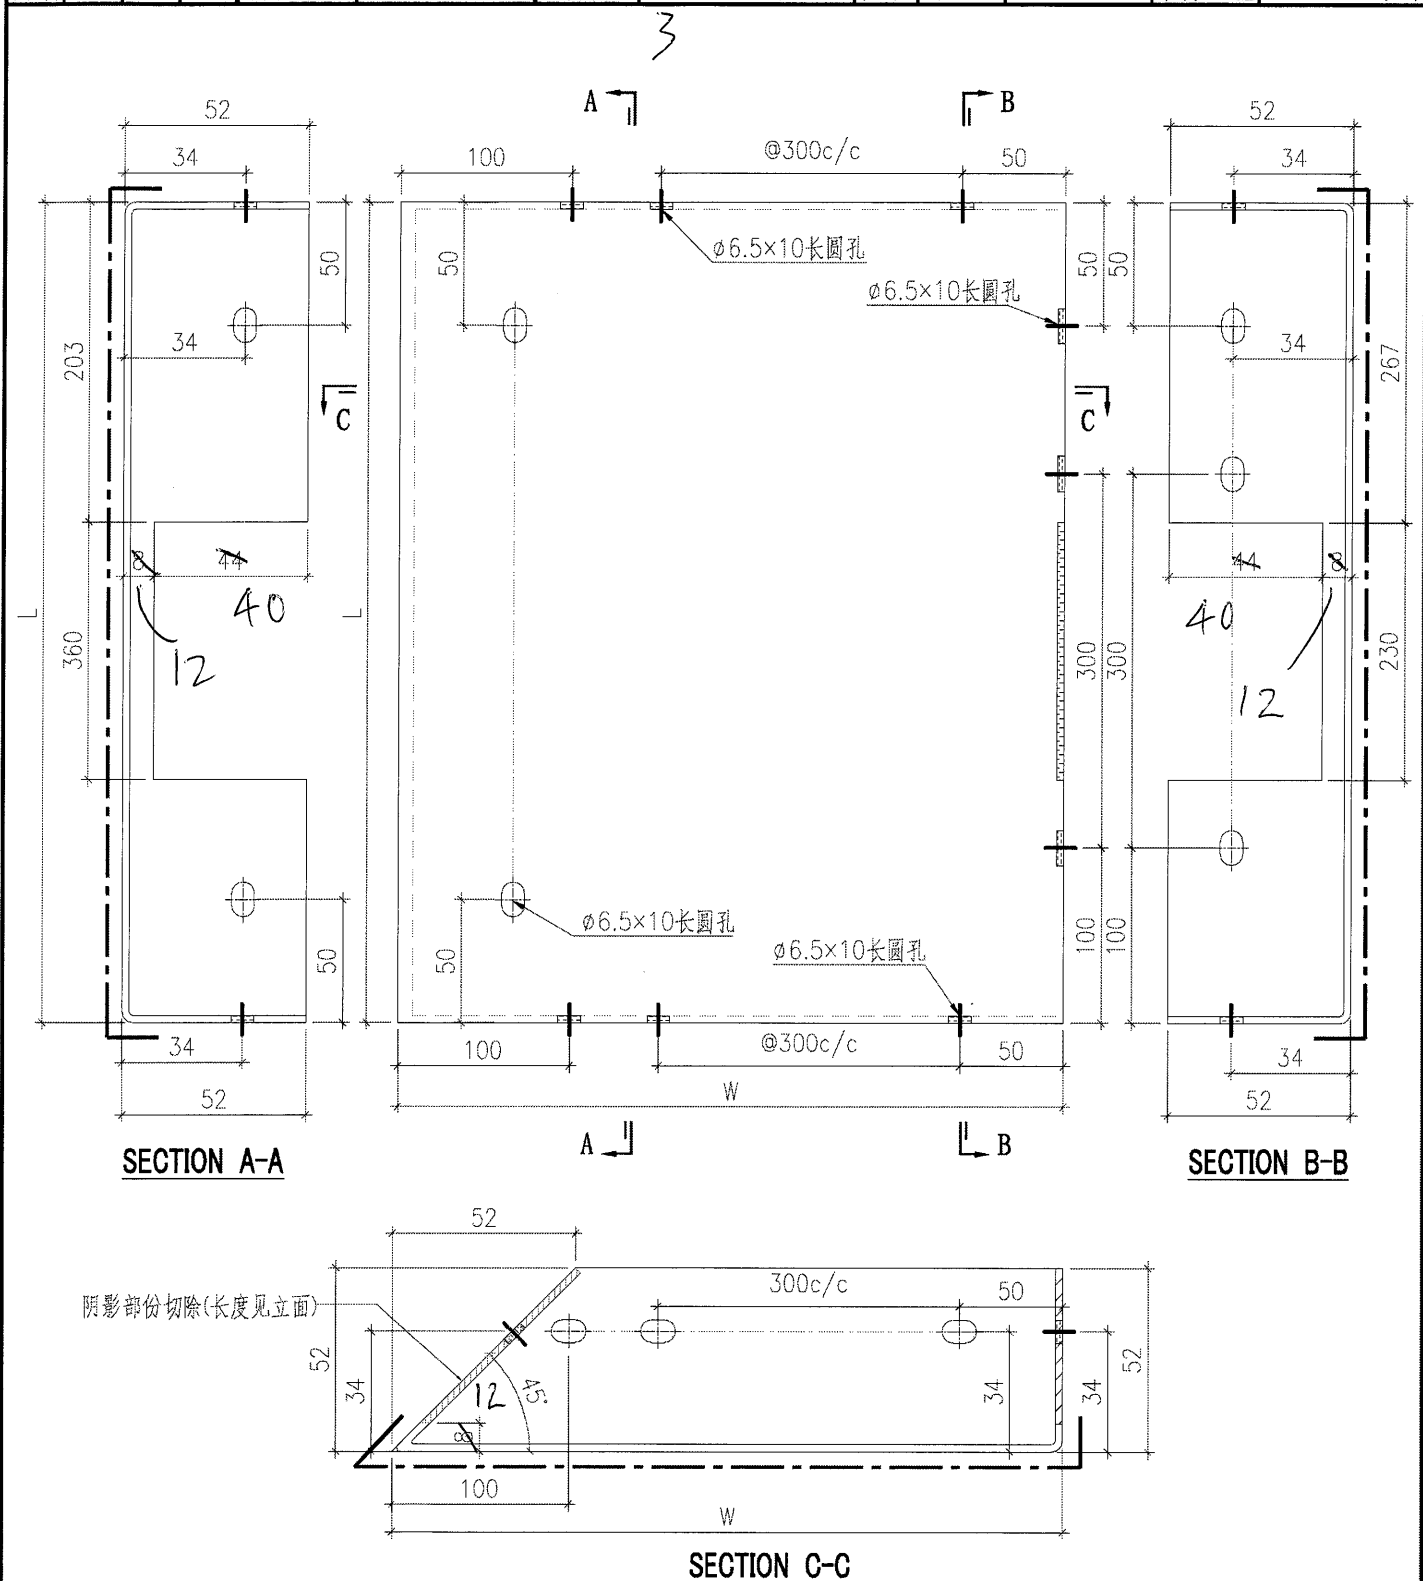

序號	铝板編號	寬度 (W)	高度 (H)	數量
1	BST-CZ001	1601	646	6
2	BST-CZ004	1450	646	4
3	BST-CZ005	490	646	4
4	BST-CZ006	1811	646	23
5	BST-CZ009	1040	646	23
6	BST-CZ010	1551	646	8
7	BST-CZ012	584	646	8
8	BST-CZ017	1873	646	1
9	BST-CZ019	745	646	1

 美特鋁質有限公司 MIDI Aluminium Fabricator Ltd.						工程號	J857	類別		物料號	-	
修改	-	-	-	採用工廠	✓	地盤		制圖	刘灿	2021-12-14	圖號	BST-C03
日期	-	-	-	材料颜色	BCK3M96295S-ZD1	图纸名称	铝板加工图	復核	徐詳坤	2021-12-15	數量	-
						材料	2mm THK. 铝板	批准	林仁安	2021-12-16	單件重量	- (KG)

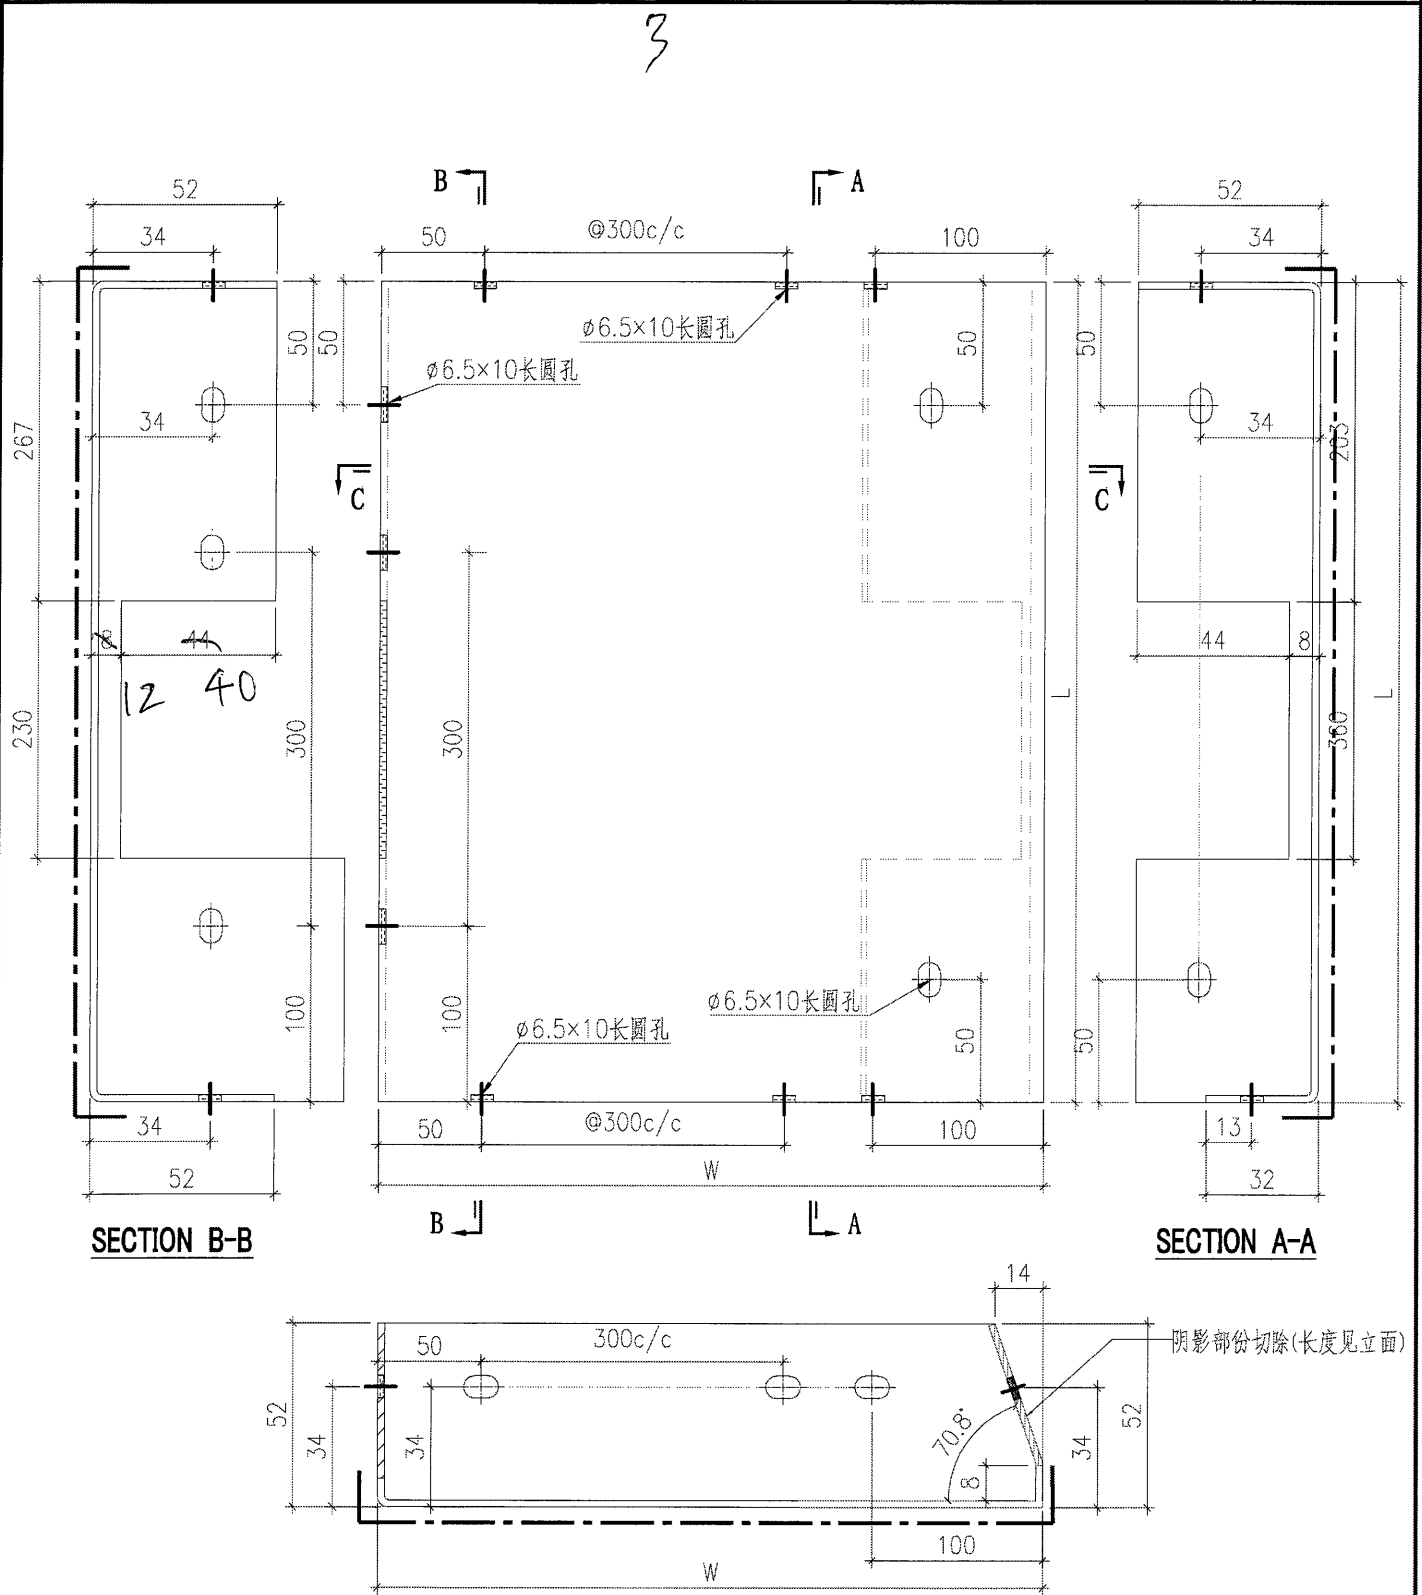


序號	鋁板編號	寬度 (W)	高度 (H)	數量
1	BST-CY015	388	646	8



美特鋁質有限公司
MIDI Aluminium Fabricator Ltd.

工程號	J857	類別		物料號	-	
地盘	啟德6552	制圖	刘灿	2021-12-14	圖號	BST-C04
图纸名称	铝板加工图	復核	徐詳坤	2021-12-15	數量	-
材料	2mm THK. 铝板	批准	林仁安	2021-12-16	單件重量	- (KG)


3

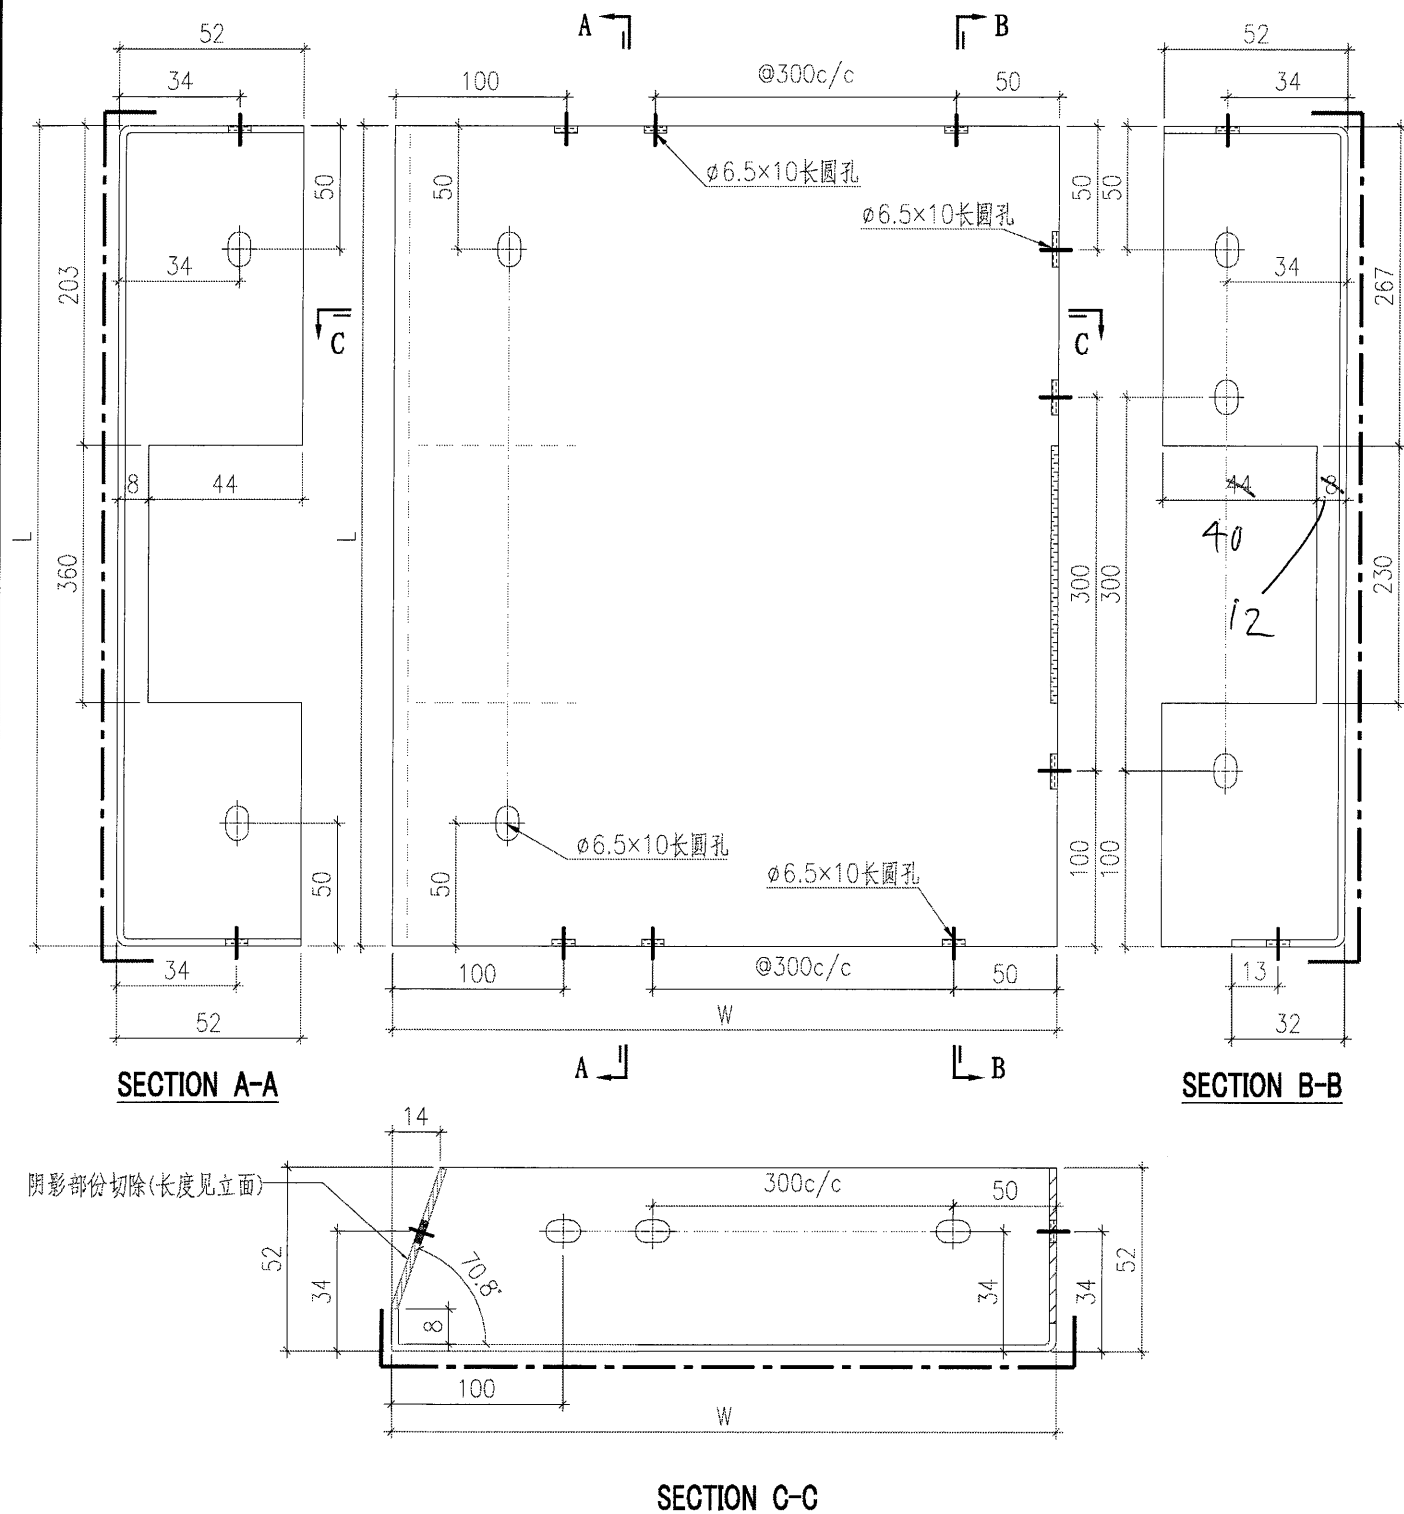


序號	铝板編號	寬度 (W)	高度 (H)	数量
1	BST-CZ016	1257	646	8

 美特鋁質有限公司 MIDI Aluminium Fabricator Ltd.					工程號	J857	類別		物料號	-				
					地盘	啟德6552	制圖	刘灿	2021-12-14	圖號	BST-F01			
修改	-	-	-	採用工廠	✓	地盤		圖紙名稱	铝板加工图	復核	徐詳坤	2021-12-15	數量	-
日期	-	-	-	材料颜色	BCK3M96295S-ZD1		材料	2mm THK. 铝板	批准	林仁安	2021-12-16	單件重量	-	(KG)

3

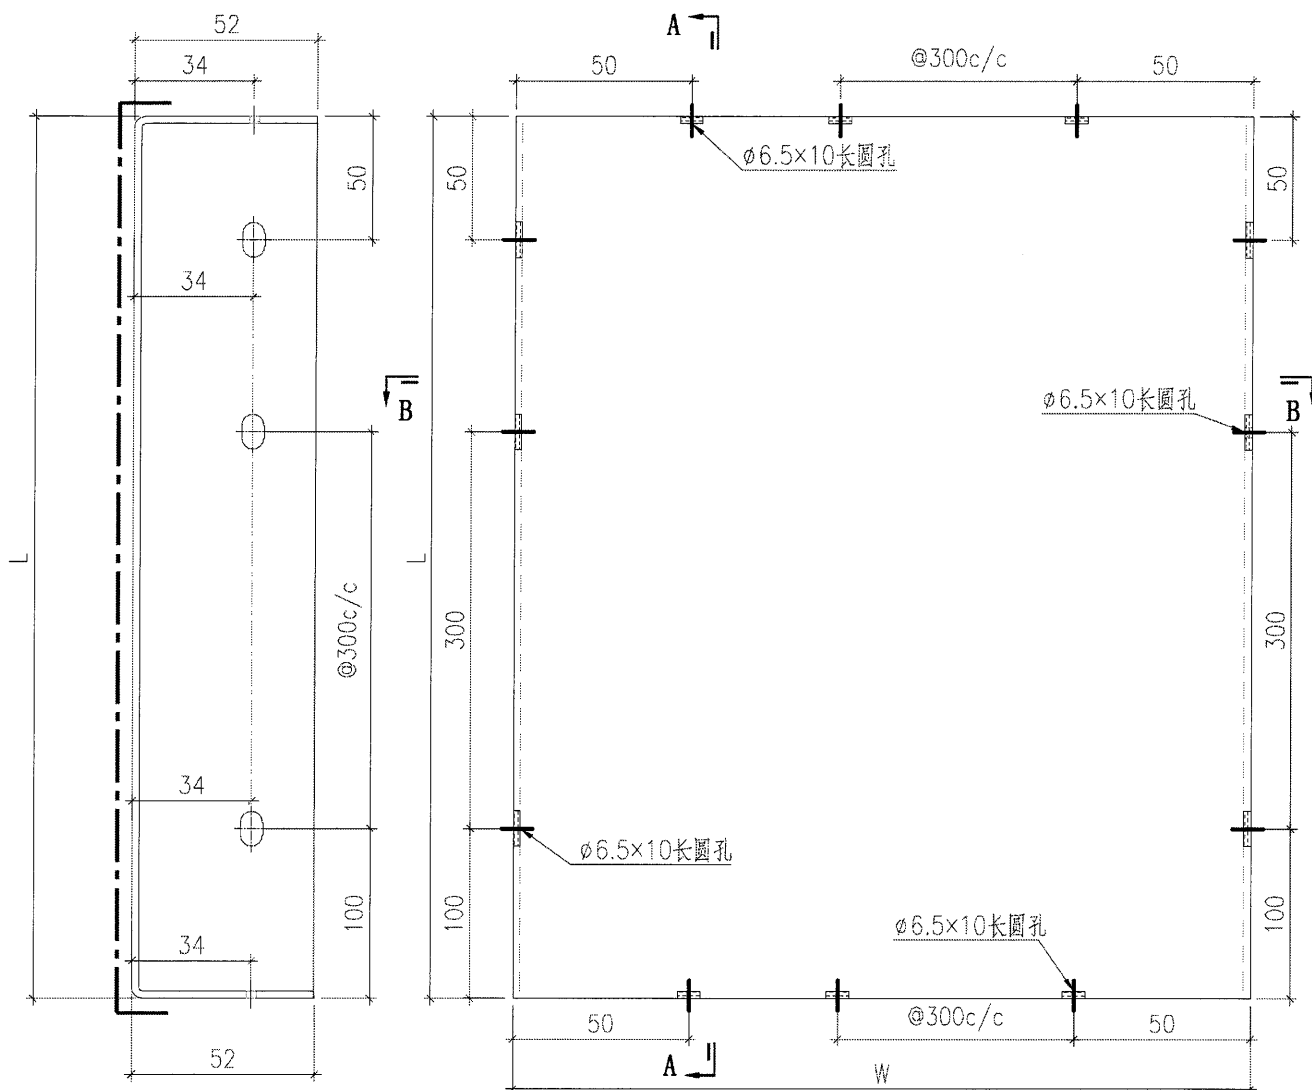

SECTION A-A

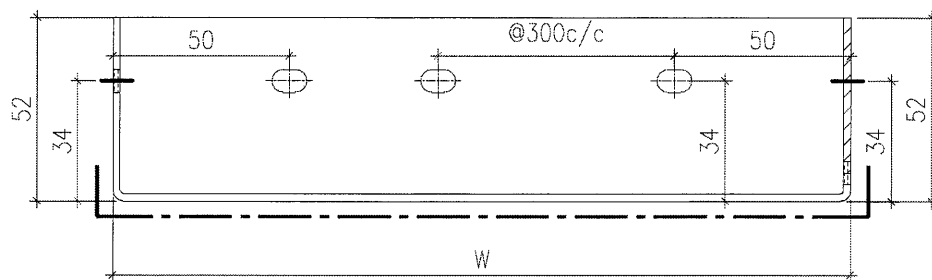

SECTION B-B


序號	鋁板編號	寬度 (W)	高度 (H)	數量
1	BST-F001	676	2386	41





美特铝质有限公司
MIDI Aluminium Fabricator Ltd.

工程號	J857	類別		物料號	-	
地盘	啟德6552	制圖	刘灿	2021-12-14	圖號	BST-D01
图纸名称	铝板加工图	復核	徐詳坤	2021-12-15	數量	-
材料	2mm THK. 铝板	批准	林仁安	2021-12-16	單件重量	- (KG)

3

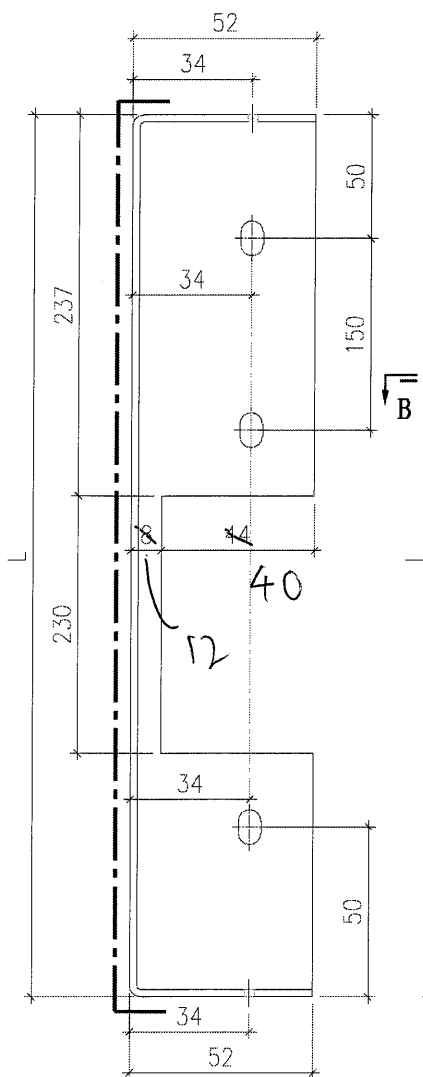

SECTION A-A

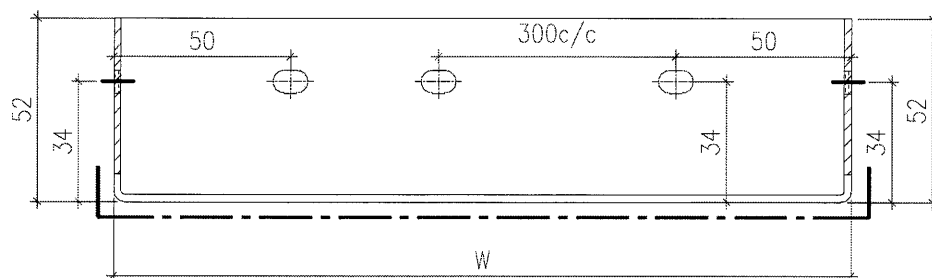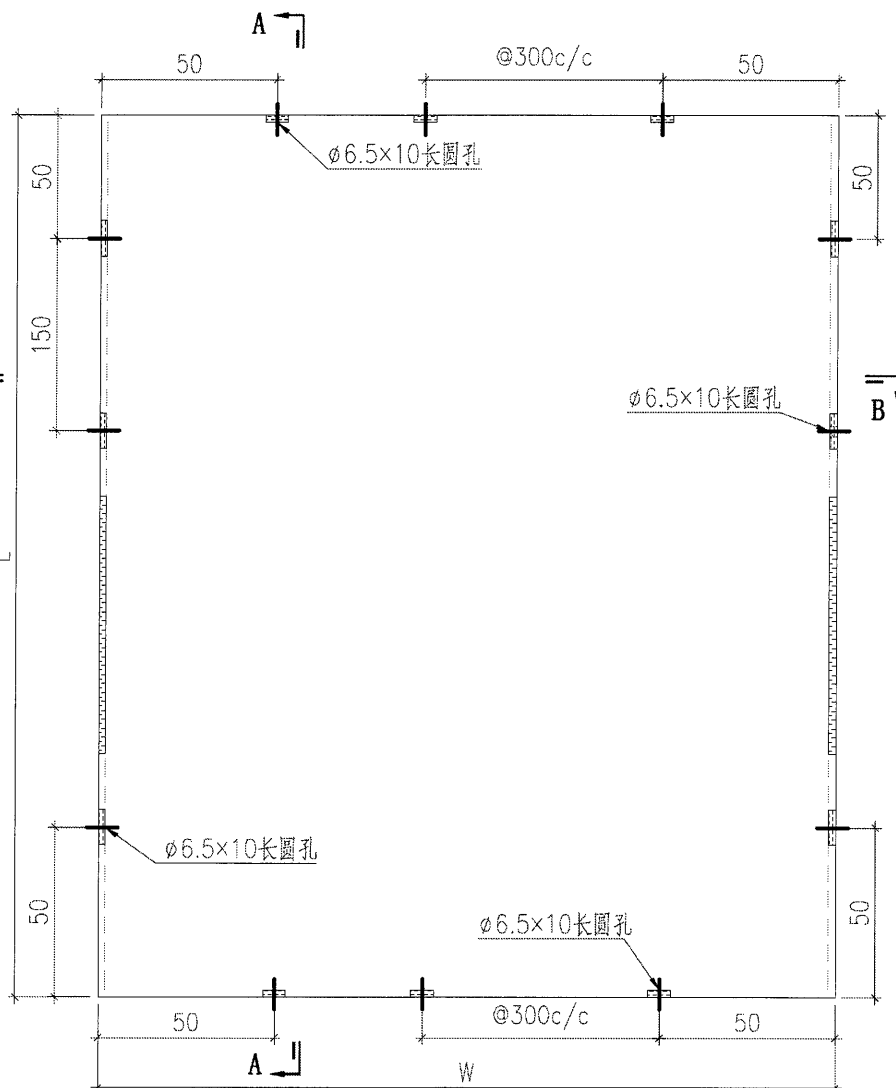

SECTION B-B

背板长宽数据見BST-D02


 美特鋁質有限公司 MIDI Aluminium Fabricator Ltd.				工程號	J857	類別		物料號	-					
				地盘	啟德6552	制圖	刘灿	2021-12-14	圖號	BST-D02				
修改	-	-	-	採用工廠	✓	地盤		圖紙名稱	铝板加工图	復核	徐詳坤	2021-12-15	數量	-
日期	-	-	-	材料颜色	BCK3M96296S-ZD1		材料	2mm THK. 铝板	批准	林仁安	2021-12-16	單件重量	-	(KG)

3

序號	鋁板編號	寬度 (W)	高度 (H)	數量
1	BST-D001	696	552	1
2	BST-D002	2024	552	1
3	BST-D003	445	552	1
4	BST-D004	1106	552	1
5	BST-D005	696	552	5
6	BST-D006	981	552	1
7	BST-D007	695	552	4
8	BST-D008	1285	552	2
9	BST-D009	676	552	3
10	BST-D010	956	552	1
11	BST-D011	972	552	2
12	BST-D012	446	552	4
13	BST-D013	1506	552	4
14	BST-D014	1040	552	2
15	BST-D016	1539	552	2
16	BST-D017	1994	552	2
17	BST-D018	746	552	4
18	BST-D019	1215	552	2
19	BST-D080	702	552	4
20	BST-D081	978	552	2


 美特鋁質有限公司 MIDI Aluminium Fabricator Ltd.						工程號	J857	類別		物料號	-	
						地盘	啟德6552	制圖	刘灿	2021-12-14	圖號	BST-E01
修改	-	-	-	採用工廠	✓	地盘		復核	徐詳坤	2021-12-15	數量	-
日期	-	-	-	材料颜色	3CK3M96296S-ZD1	图纸名称	铝板加工图	批准	林仁安	2021-12-16	單件重量	- (KG)
						材料	2mm THK. 铝板					

3

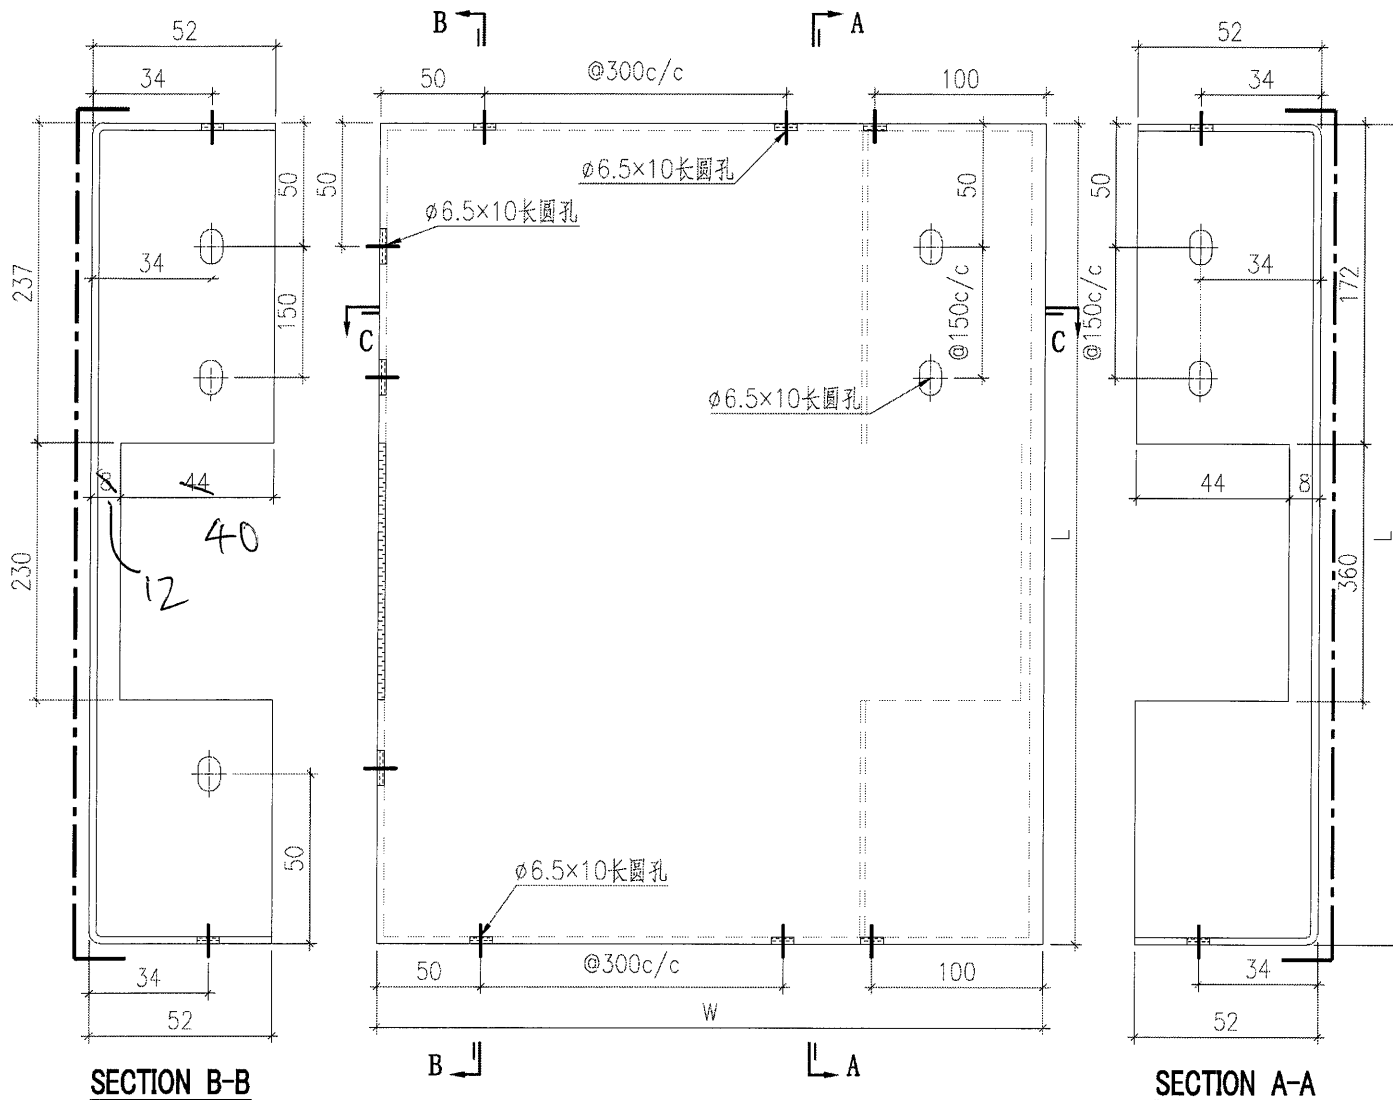

序號	鋁板編號	寬度 (W)	高度 (H)	数量
1	BST-EY001	740	552	1


 美特鋁質有限公司 MIDI Aluminium Fabricator Ltd.				工程號	J857	類別		物料號	-	
				地盘	啟德6552	制圖	刘灿	2021-12-14	圖號	BST-E02
修改	-	-	-	採用工廠	✓	地盤				
日期	-	-	-	材料颜色	BCK3M96295S-ZD1		图纸名称	铝板加工图	復核	徐詳坤
				材料	2mm THK. 铝板		批准	林仁安	2021-12-15	數量
								2021-12-16	單件重量	- (KG)

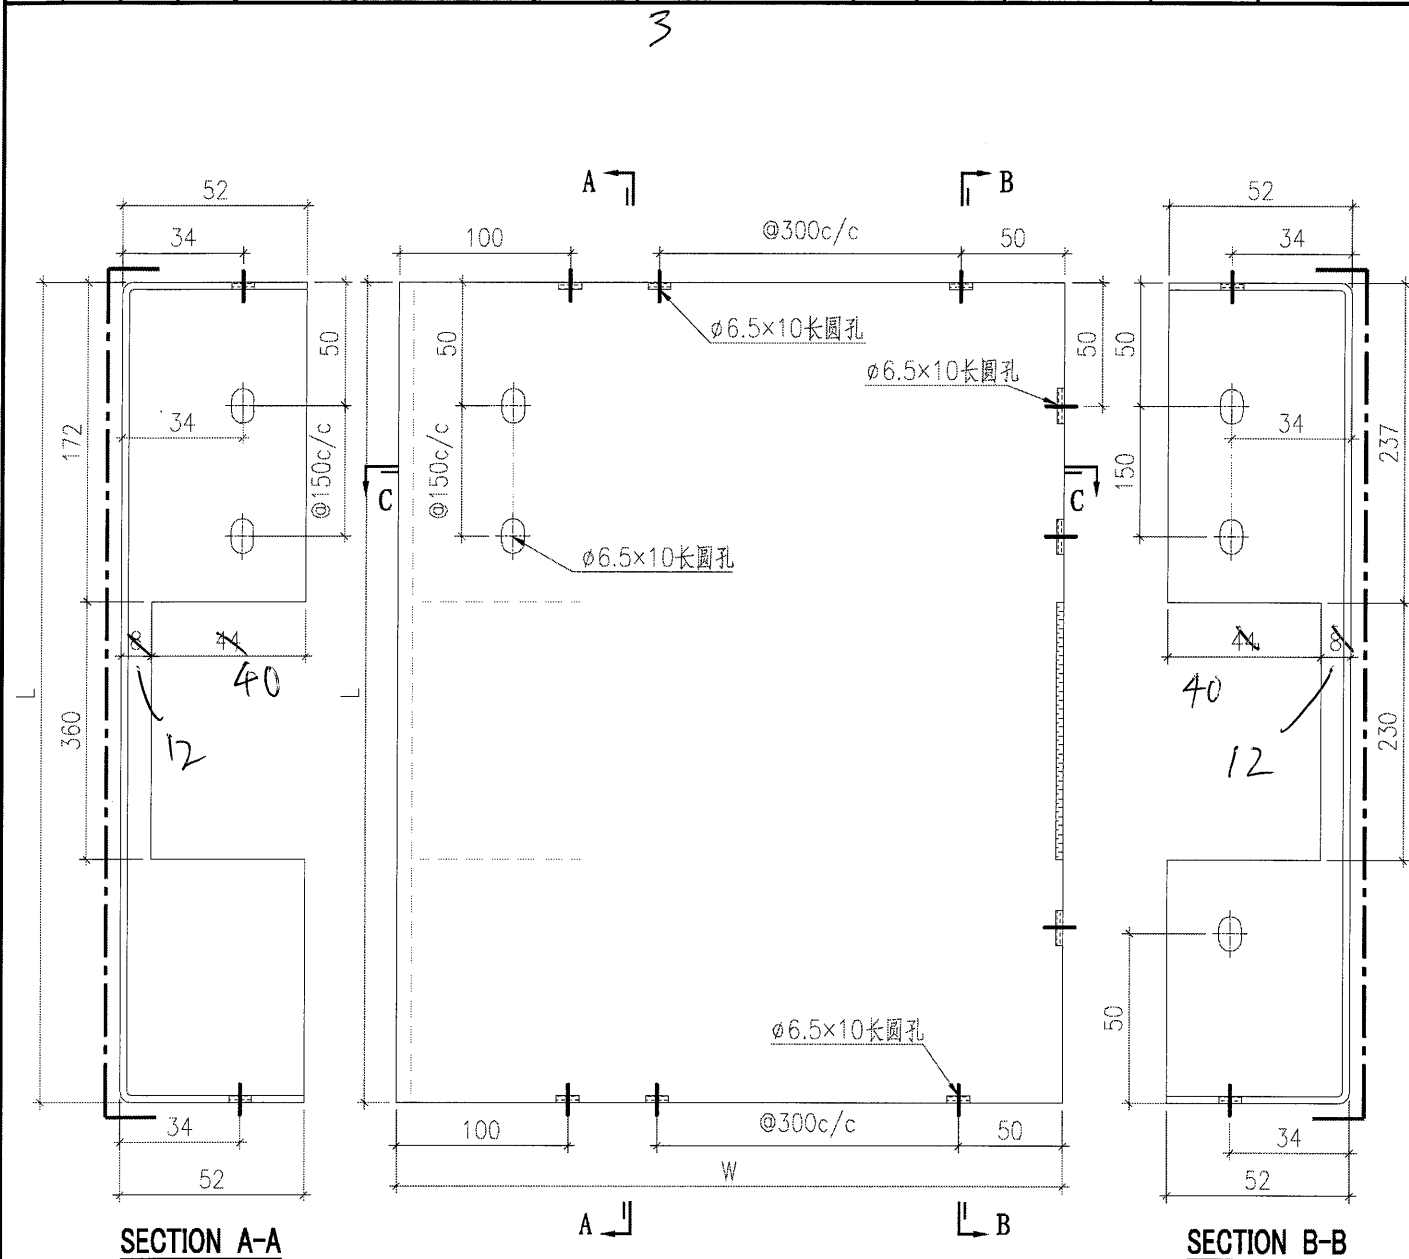


序號	鋁板編號	寬度 (W)	高度 (H)	数量
1	BST-EZ001	1601	552	1



				美特鋁質有限公司 MIDI Aluminium Fabricator Ltd.		工程號	J857	類別		物料號	-		
						地盘	啟德6552	制圖	刘灿	2021-12-14	圖號	BST-G01	
修改	-	-	-	採用工廠	✓	地盤		復核	徐詳坤	2021-12-15	數量	-	
日期	-	-	-	材料颜色	6CK3M96295S-ZD1		材料	2mm THK. 铝板	批准	林仁安	2021-12-16	單件重量	- (KG)

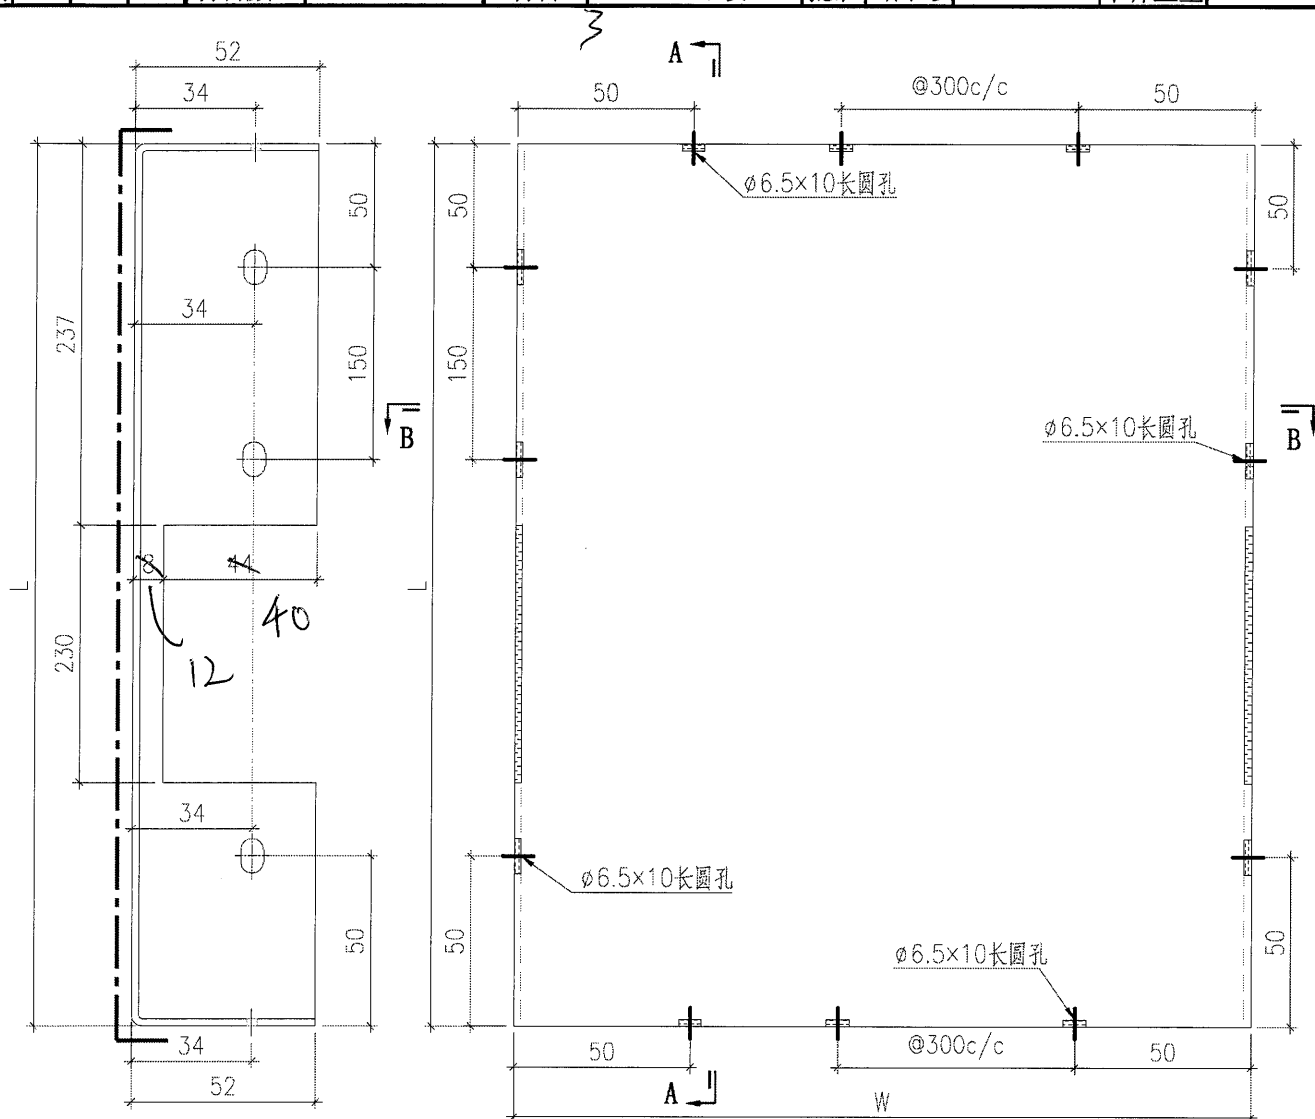

SECTION A-A

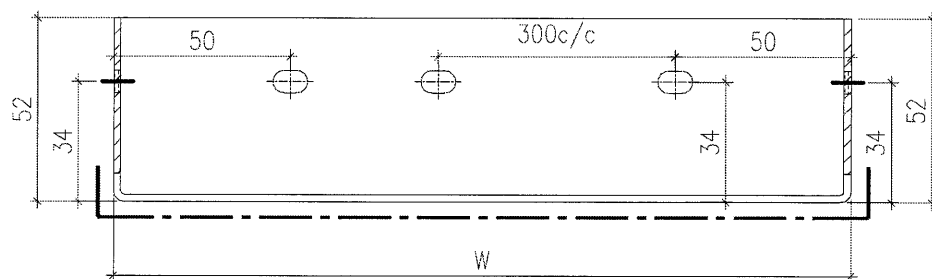


SECTION B-B

				美特鋁質有限公司 MIDI Aluminium Fabricator Ltd.		工程號	J857	類別		物料號	-			
						地盘	啟德6552	制圖	刘灿	2021-12-14	圖號	BST-G02		
修改	-	-	-	採用工廠	✓	地盤		图纸名称	铝板加工图	復核	徐詳坤	2021-12-15	數量	-
日期	-	-	-	材料颜色	BCK3M96295S-ZD1		材料	2mm THK. 铝板	批准	林仁安	2021-12-16	單件重量	-	(KG)

3

序號	鋁板編號	寬度 (W)	高度 (H)	数量
1	BST-G001	696	537	2
2	BST-G002	2024	537	2
3	BST-G003	445	537	2
4	BST-G004	1106	537	2
5	BST-G005	696	537	11
6	BST-G006	981	537	2
7	BST-G007	695	537	12
8	BST-G008	1285	537	6
9	BST-G009	676	537	7
10	BST-G010	956	537	4
11	BST-G011	972	537	3
12	BST-G012	446	537	7
13	BST-G013	1506	537	7
14	BST-G014	1040	537	4
15	BST-G016	1539	537	4
16	BST-G017	1994	537	4
17	BST-G018	746	537	8
18	BST-G019	1215	537	4
19	BST-G021	728	537	1
20	BST-G022	527	537	2
21	BST-G023	386	537	1
22	BST-G062	536	537	1
23	BST-G080	702	537	8
24	BST-G081	978	537	4
25	BST-G084	1536	537	1


 美特鋁質有限公司 MIDI Aluminium Fabricator Ltd.				工程號	J857	類別		物料號	-				
修改	-	-	-	採用工廠	☒	地盤		制圖	刘灿	2021-12-14	圖號	BST-H01	
日期	-	-	-	材料颜色	BCK3M96295S-ZD1		图纸名称	铝板加工图	復核	徐詳坤	2021-12-15	數量	-
							材料	2mm THK. 铝板	批准	林仁安	2021-12-16	單件重量	- (KG)

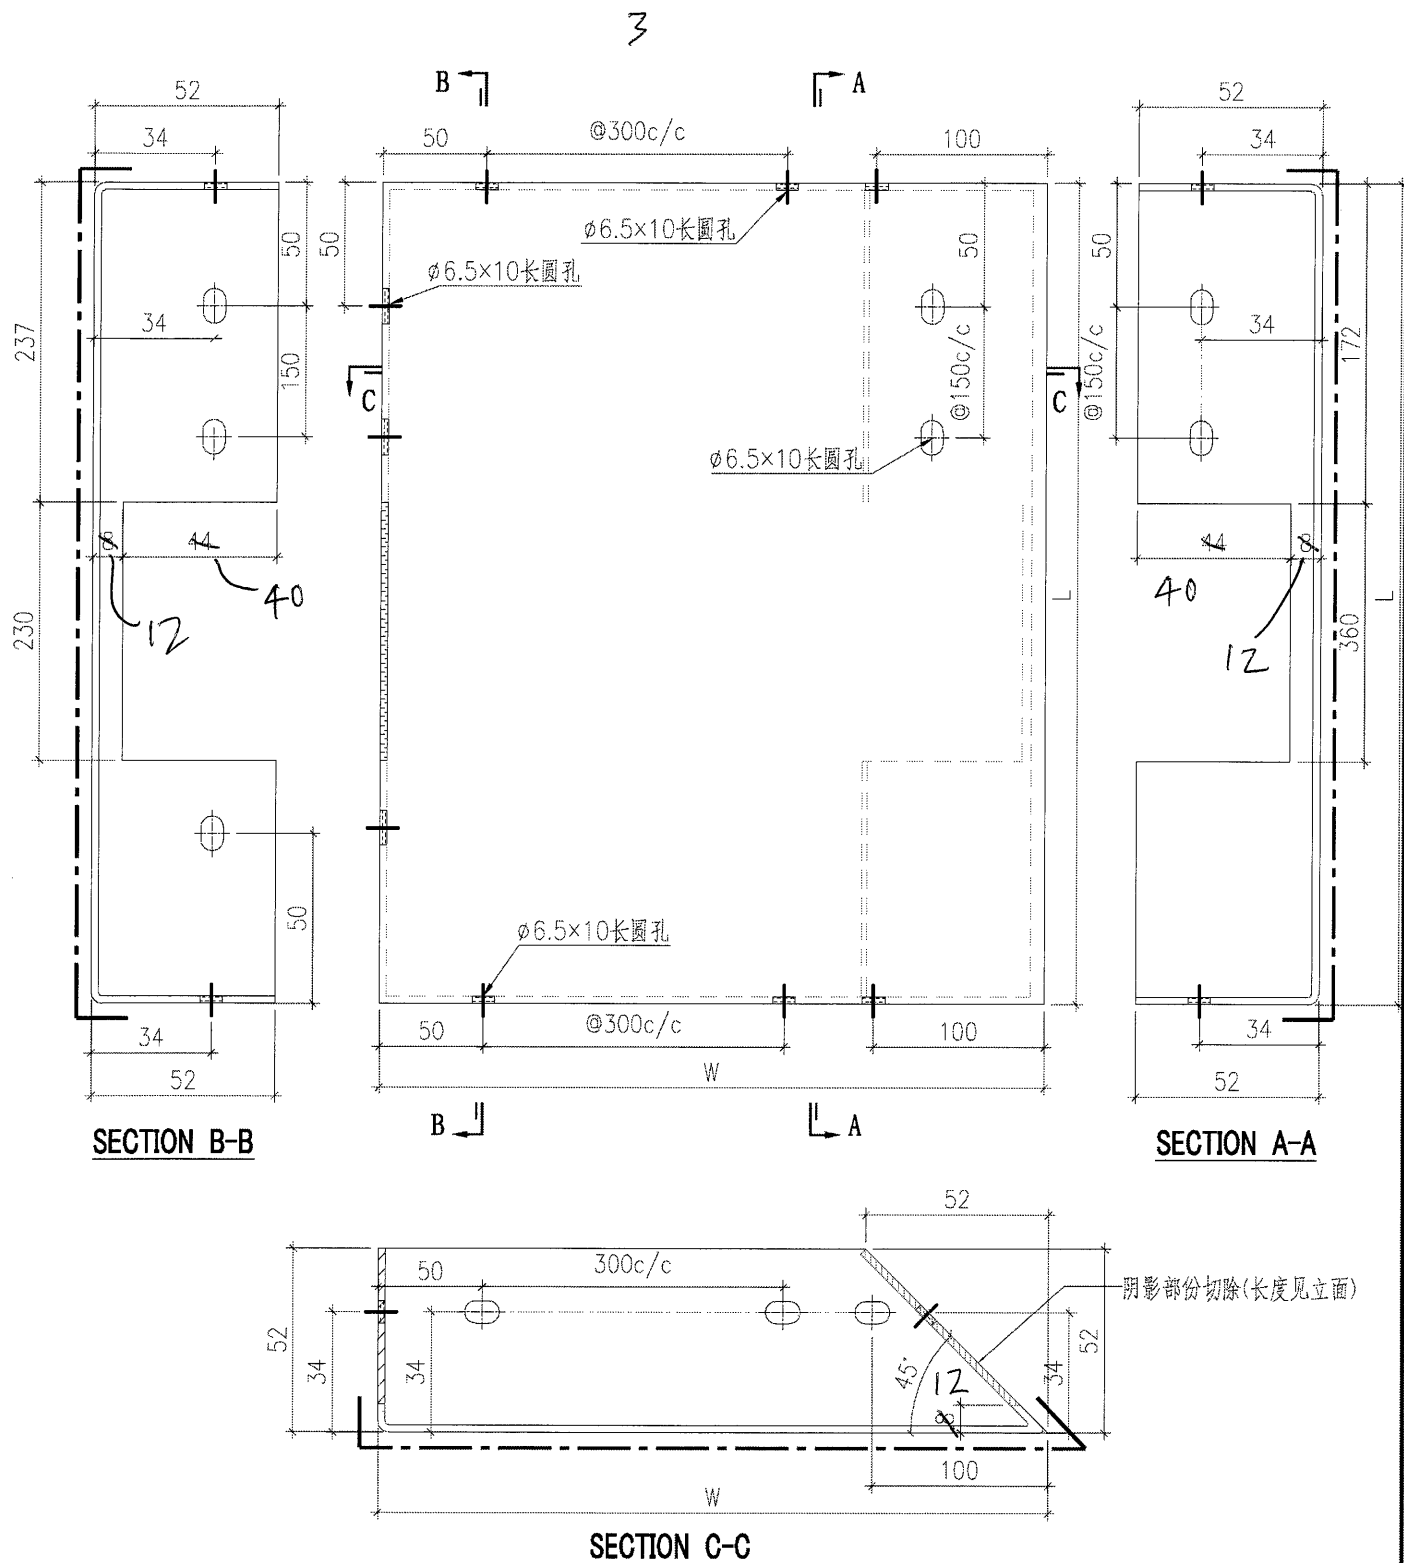

序號	鋁板編號	寬度 (W)	高度 (H)	數量
1	BST-HY001	740	537	2
2	BST-HY003	2125	537	1
3	BST-HY014	1311	537	1

 美特鋁質有限公司 MIDI Aluminium Fabricator Ltd.				工程號	J857	類別		物料號	-					
				地盘	啟德6552	制圖	刘灿	2021-12-14	圖號	BST-H02				
修改	-	-	-	採用工廠	✓	地盤		圖紙名稱	铝板加工图	復核	徐詳坤	2021-12-15	數量	-
日期	-	-	-	材料颜色	BCK3M96295S-ZD1		材料	2mm THK. 铝板	批准	林仁安	2021-12-16	單件重量	-	(KG)

3

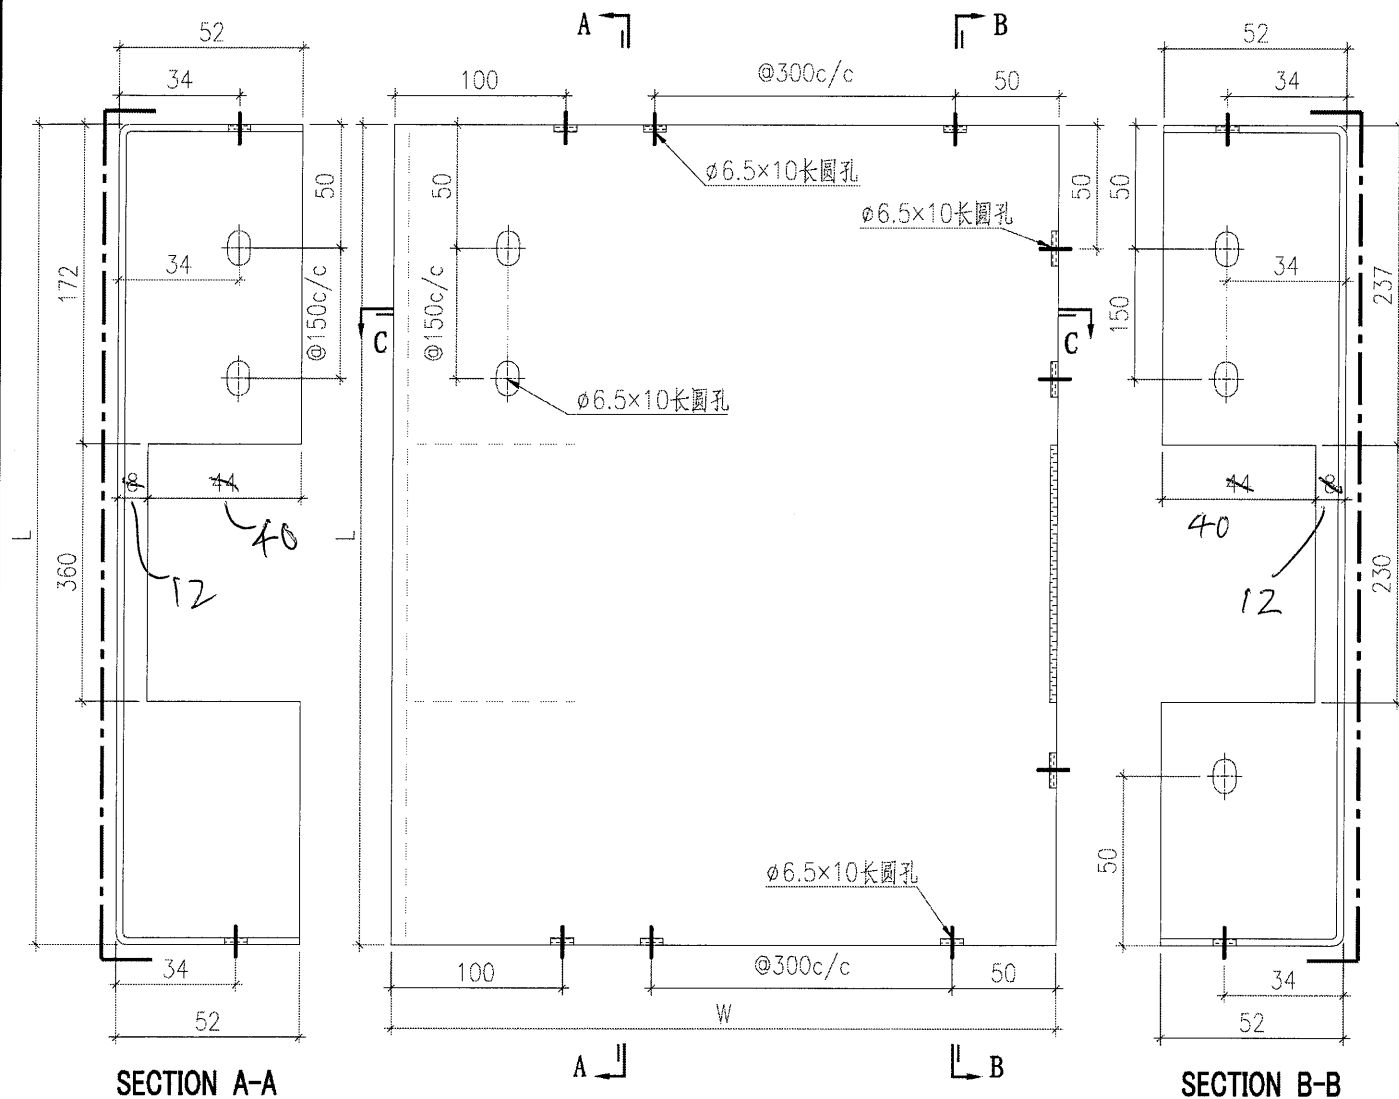


阴影部份切除(长度见立面)



序號	铝板編號	寬度 (W)	高度 (H)	數量
1	BST-HZ001	1601	537	2
2	BST-HZ004	1450	537	1
3	BST-HZ005	490	537	1

 美特鋁質有限公司 MIDI Aluminium Fabricator Ltd.				工程號	J857	類別		物料號	-
修改	-	-	-	採用工廠	✓	地盤		制圖	刘灿
日期	-	-	-	材料颜色	BCK3M96295S-ZD1	图纸名称	铝板加工图	復核	徐詳坤
						材料	2mm THK. 铝板	批准	林仁安
								2021-12-14	圖號
								2021-12-15	數量
								2021-12-16	單件重量
									(KG)

3

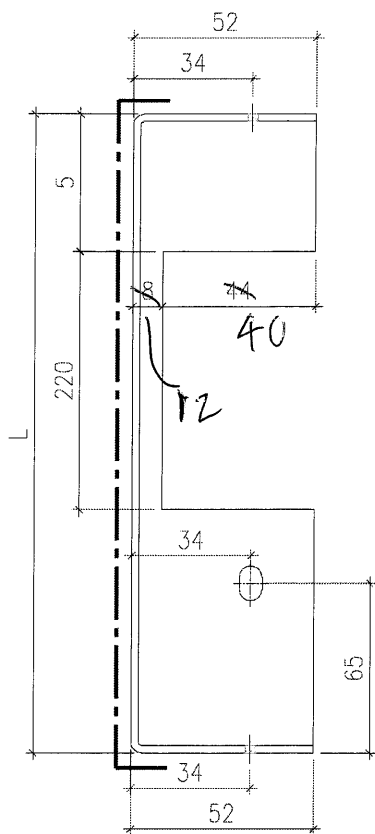

SECTION A-A

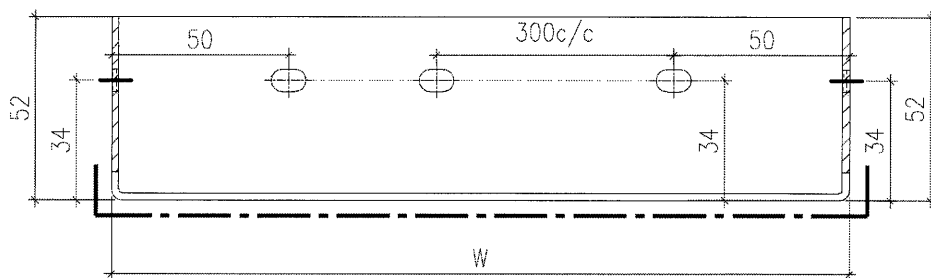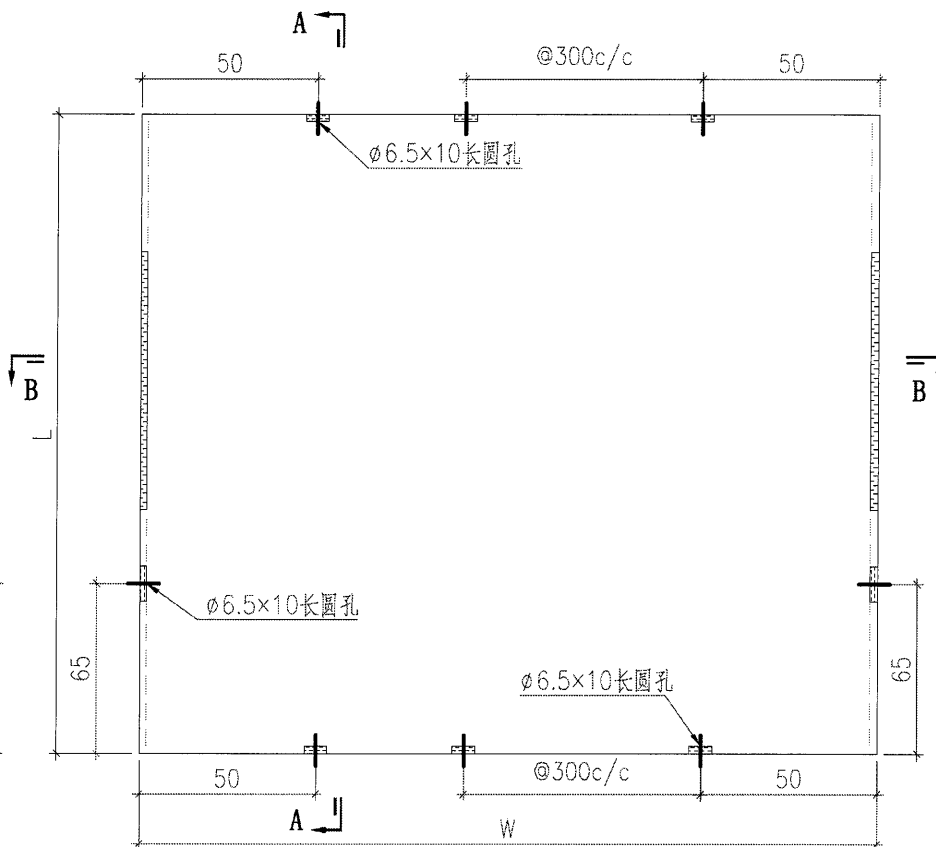


SECTION B-B

序號	鋁板編號	寬度 (W)	高度 (H)	數量
1	BST-J051	1236	354	1
2	BST-J052	612	354	2
3	BST-J053	1099	354	1
4	BST-J054	1361	354	1
5	BST-J055	749	354	1
6	BST-J056	624	354	1
7	BST-J057	1174	354	1
8	BST-J058	1411	354	1
9	BST-J059	556	354	1
10	BST-J060	481	354	2
11	BST-J061	1424	354	1
12	BST-J085	686	354	8

 美特鋁質有限公司 MIDI Aluminium Fabricator Ltd.					工程號	J857	類別		物料號	-			
修改	-	-	-	採用工廠	✓	地盤		制圖	刘灿	2021-12-14	圖號	BST-N01	
日期	-	-	-	材料颜色	ECK3M96295S-ZD1		图纸名称	铝板加工图	復核	徐詳坤	2021-12-15	數量	-
							材料	2mm THK. 铝板	批准	林仁安	2021-12-16	單件重量	- (KG)


3

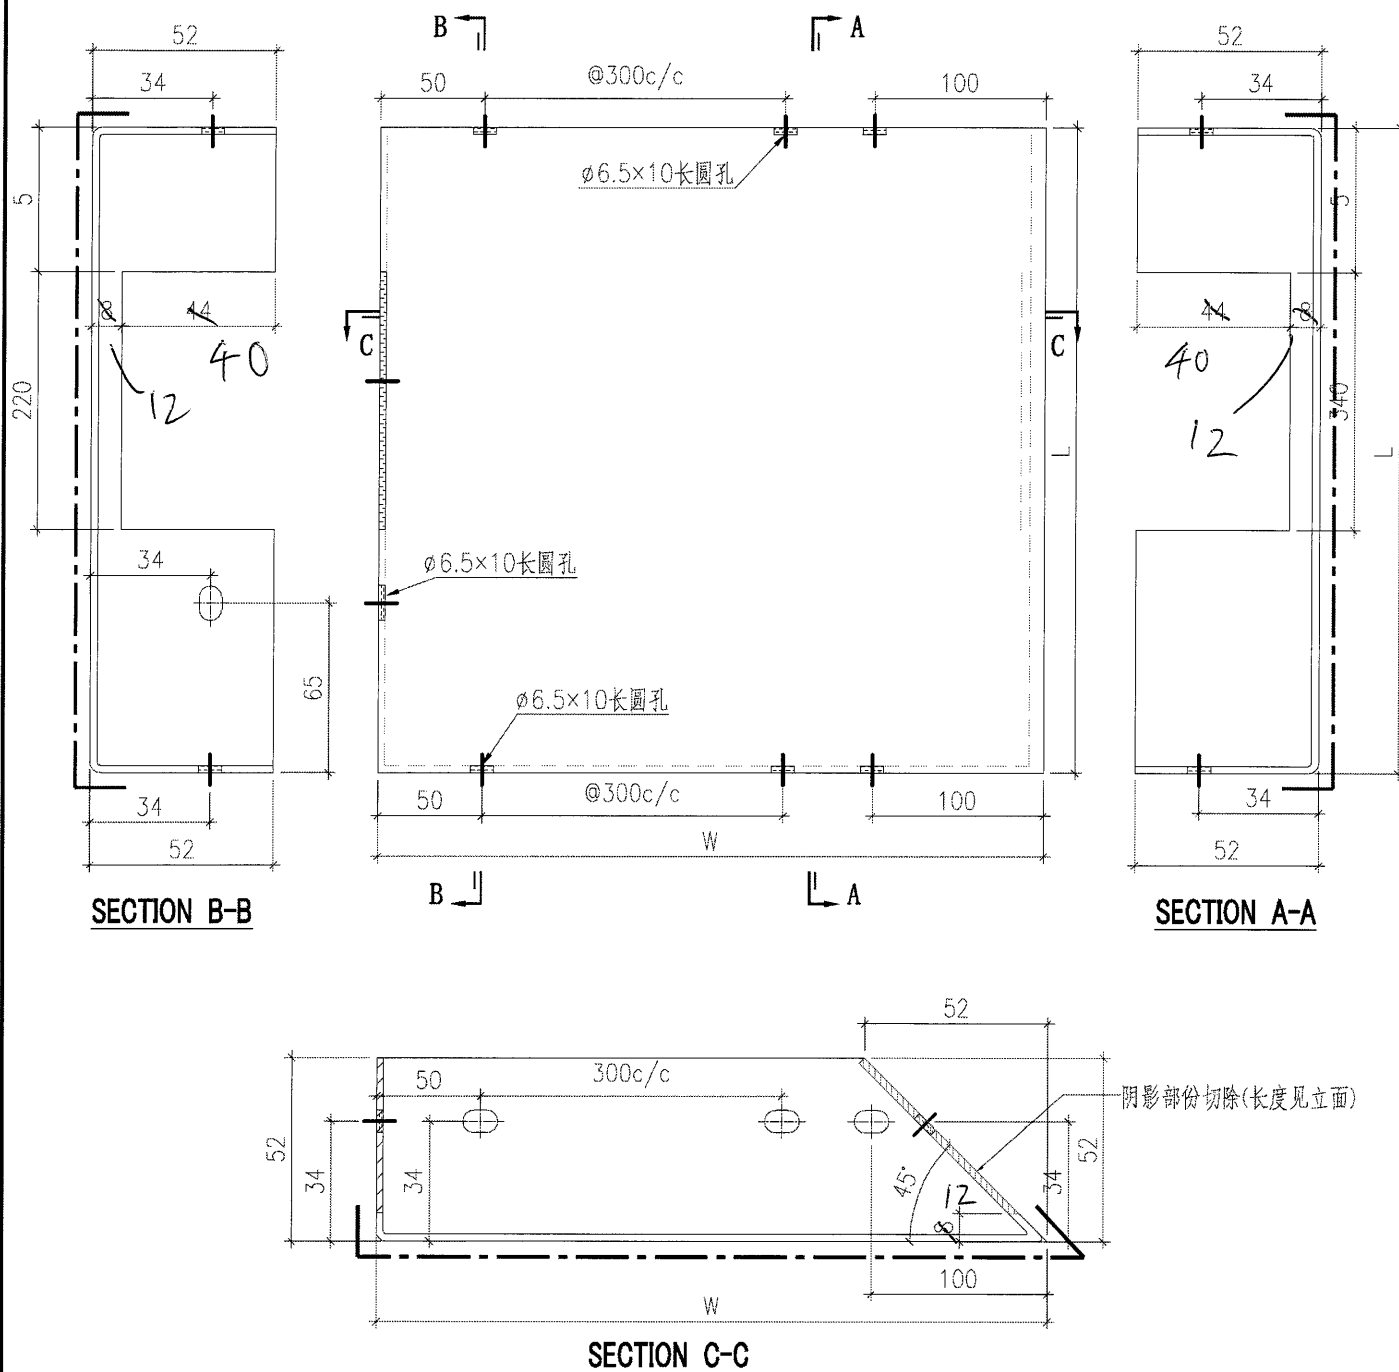



序號	铝板編號	寬度 (W)	高度 (H)	数量
1	BST-NY018	585	354	1
2	BST-NY020	745	354	1

				美特鋁質有限公司 MIDI Aluminium Fabricator Ltd.		工程號	J857	類別		物料號	-		
修改	-	-	-	採用工廠	✓	地盤		制圖	刘灿	2021-12-14	圖號	BST-N02	
日期	-	-	-	材料颜色	BCK3M96295S-ZD1		图纸名称	铝板加工图	復核	徐詳坤	2021-12-15	數量	-
							材料	2mm THK. 铝板	批准	林仁安	2021-12-16	單件重量	- (KG)


3

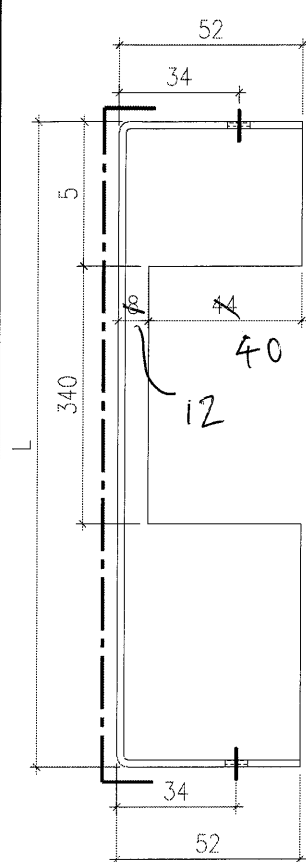

SECTION A-A

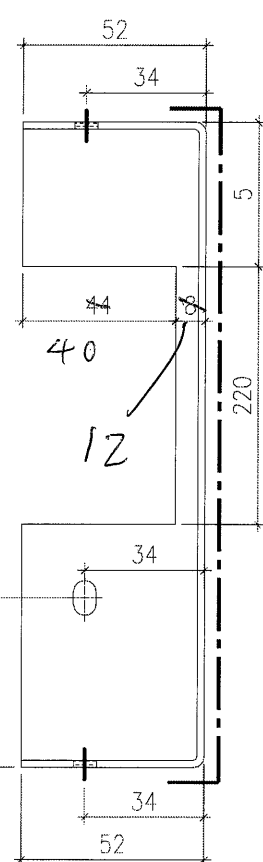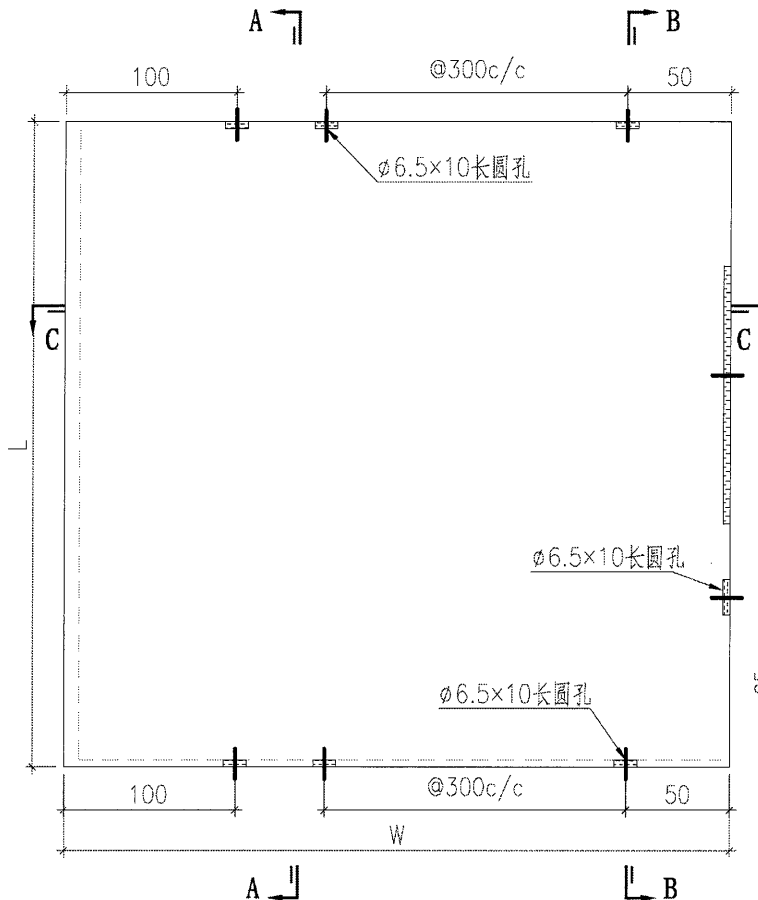

SECTION B-B

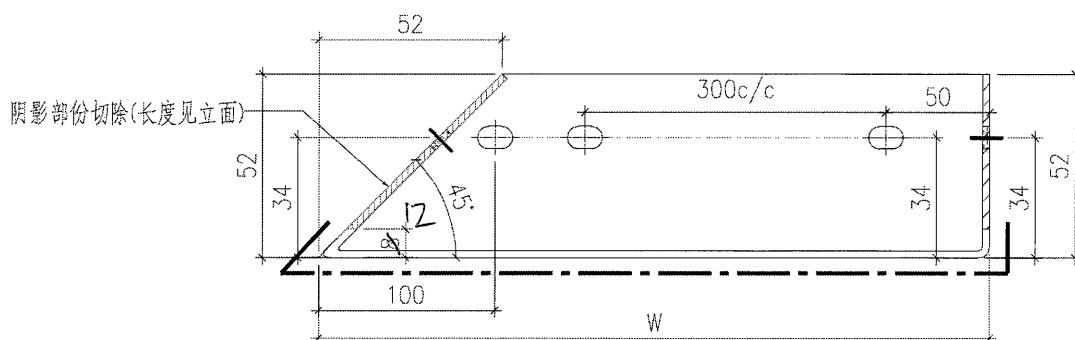


SECTION C-C



序號	鋁板編號	寬度 (W)	高度 (H)	數量
1	BST-NZ017	1873	354	1
2	BST-NZ019	745	354	1

 美特鋁質有限公司 MIDI Aluminium Fabricator Ltd.						工程號	J857	類別		物料號	-			
						地盘	啟德6552	制圖	刘灿	2021-12-14	圖號	BST-P01		
修改	-	-	-	採用工廠	✓	地盤		图纸名称	铝板加工图	復核	徐詳坤	2021-12-15	數量	-
日期	-	-	-	材料颜色	BCK3M96295S-ZD1		材料	2mm THK. 铝板	批准	林仁安	2021-12-16	單件重量	-	(KG)

3

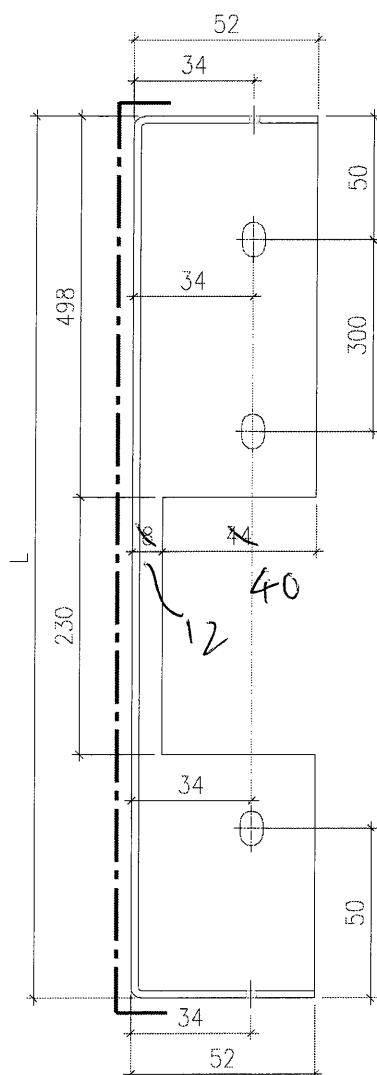

SECTION A-A

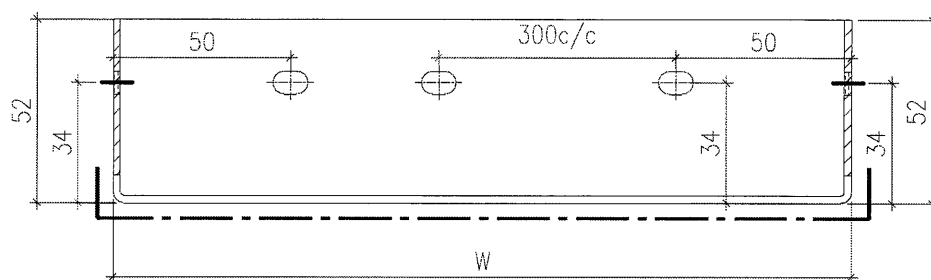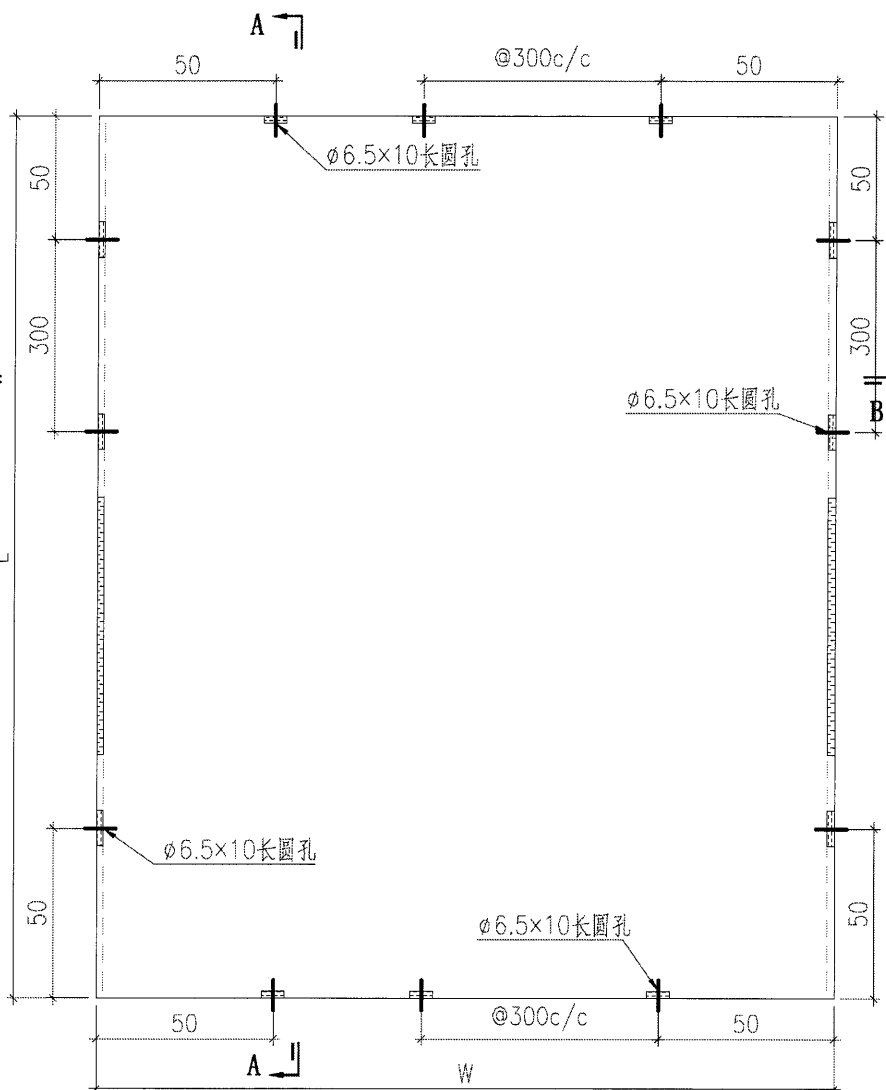


SECTION B-B

序號	鋁板編號	寬度 (W)	高度 (H)	數量
1	BST-P051	1236	876	1
2	BST-P052	612	876	1
3	BST-P060	481	876	1
4	BST-P061	1424	876	1
5	BST-P085	686	876	2

 美特鋁質有限公司 MIDI Aluminium Fabricator Ltd.						工程號	J857	類別		物料號	-		
修改	-	-	-	採用工廠	✓	地盤		制圖	刘灿	2021-12-14	圖號	BST-Q01	
日期	-	-	-	材料颜色	ECK3M96295S-ZD1		图纸名称	铝板加工图	復核	徐詳坤	2021-12-15	數量	-
							材料	2mm THK. 铝板	批准	林仁安	2021-12-16	單件重量	- (KG)

3

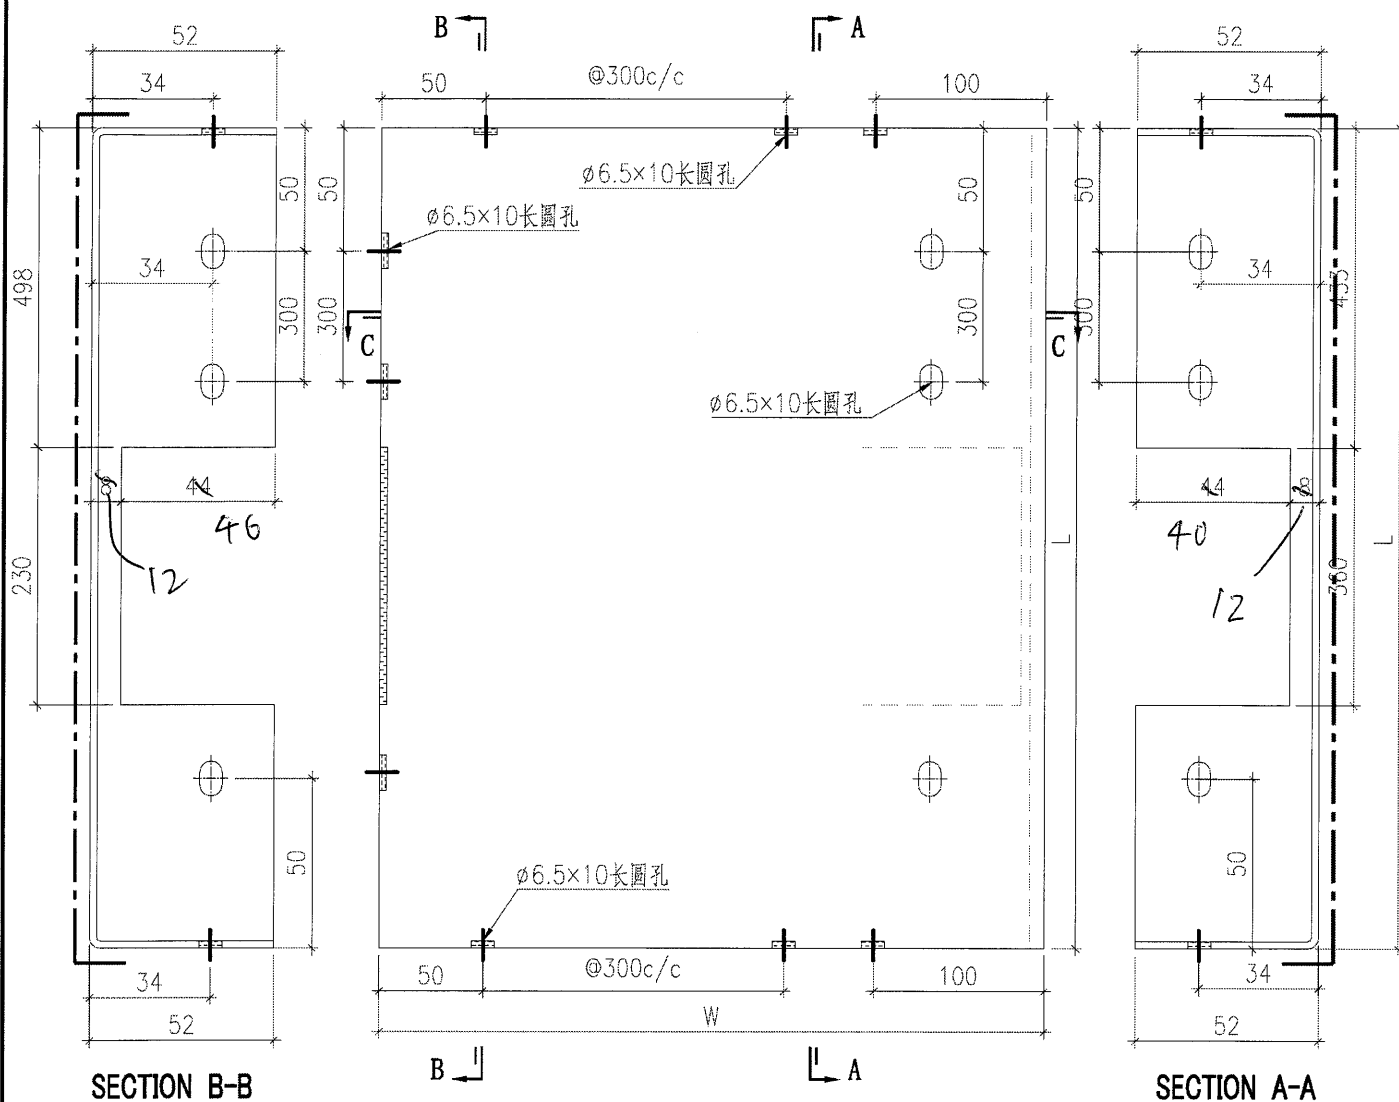


阴影部份切除(长度见立面)

序號	鋁板編號	寬度 (W)	高度 (H)	数量
1	BST-QY020	745	876	1



第三批加工圖

				美特鋁質有限公司		工程號	J857	類別		物料號	-		
				MIDI Aluminium Fabricator Ltd.		地盘	啟德6552	制圖	刘灿	2021-12-14	圖號	BST-M01	
修改	-	-	-	採用工廠	✓	地盘		復核	徐詳坤	2021-12-15	數量	-	
日期	-	-	-	材料颜色	BCK3M96295S-ZD1		图纸名称	铝板加工图	批准	林仁安	2021-12-16	單件重量	- (KG)
							材料	2mm THK. 铝板					

3

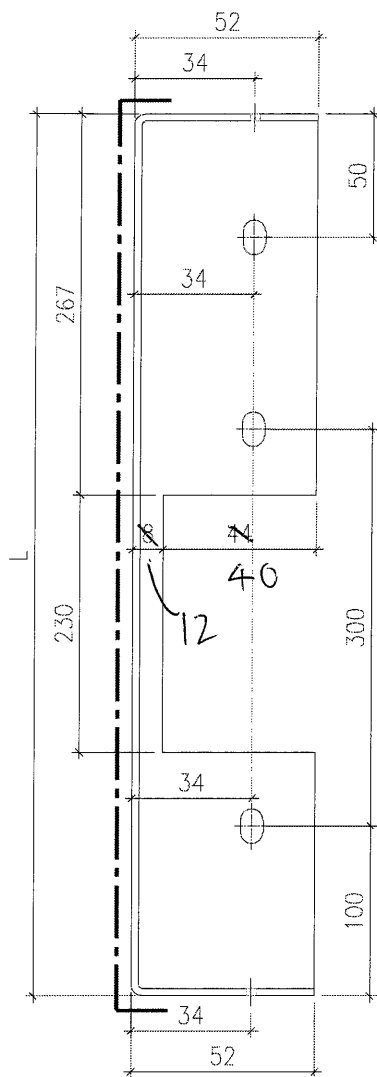

SECTION A-A

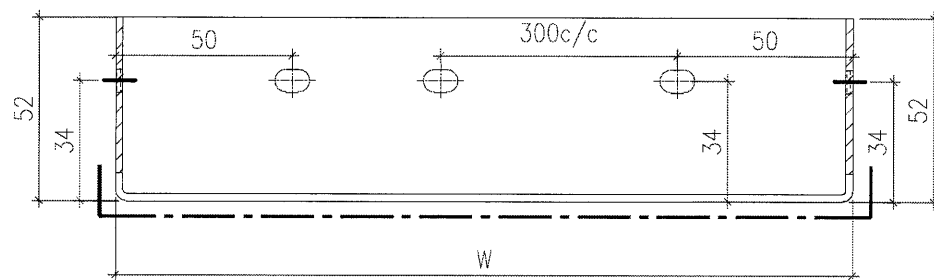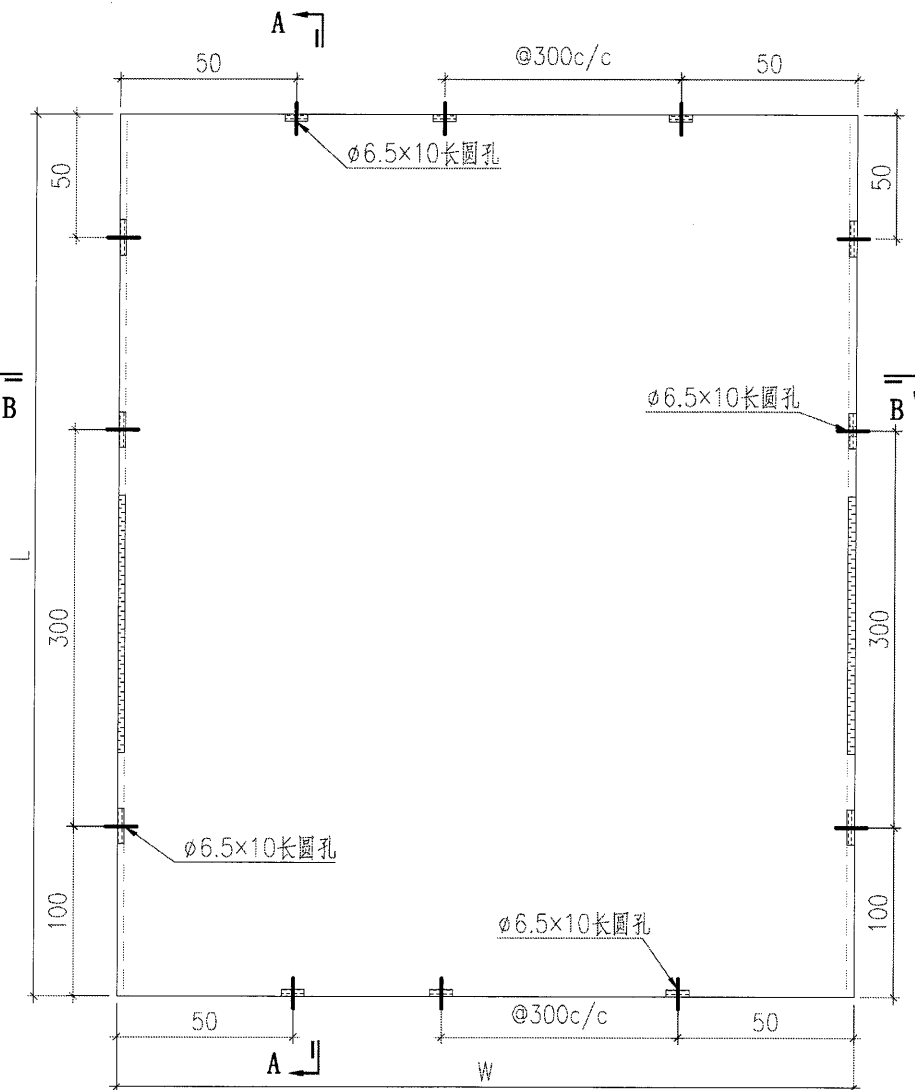

SECTION B-B

背板长宽数据見BST-M02

 美特鋁質有限公司 MIDI Aluminium Fabricator Ltd.						工程號	J857	類別		物料號	-		
						地盘	啟德6552	制圖	刘灿	2021-12-14	圖號	BST-M02	
修改	-	-	-	採用工廠	✓	地盤	圖紙名稱	铝板加工图	復核	徐詳坤	2021-12-15	數量	-
日期	-	-	-	材料颜色	BCK3M96295S-ZD1		材料	2mm THK. 铝板	批准	林仁安	2021-12-16	單件重量	- (KG)


3

序號	鋁板編號	寬度 (W)	高度 (H)	數量
1	BST-M001	696	646	7
2	BST-M002	2024	646	7
3	BST-M003	445	646	7
4	BST-M004	1106	646	7
5	BST-M005	696	646	52
6	BST-M006	981	646	7
7	BST-M007	695	646	56
8	BST-M008	1285	646	28
9	BST-M009	676	646	48
10	BST-M010	956	646	21
11	BST-M011	972	646	14
12	BST-M012	446	646	148
13	BST-M013	1506	646	28
14	BST-M014	1040	646	14
15	BST-M016	1539	646	14
16	BST-M017	1994	646	14
17	BST-M018	746	646	28
18	BST-M019	1215	646	14
19	BST-M021	728	646	7
20	BST-M022	527	646	14

序號	鋁板編號	寬度 (W)	高度 (H)	數量
21	BST-M023	386	646	108
22	BST-M026	983	646	10
23	BST-M028	1469	646	10
24	BST-M029	586	646	10
25	BST-M031	1314	646	20
26	BST-M032	424	646	20
27	BST-M035	836	646	20
28	BST-M037	1278	646	20
29	BST-M038	1708	646	20
30	BST-M039	1158	646	20
31	BST-M042	1608	646	10
32	BST-M043	1025	646	10
33	BST-M046	1424	646	10
34	BST-M048	1496	646	10
35	BST-M049	1451	646	11
36	BST-M062	536	646	108
37	BST-M080	702	646	35
38	BST-M081	978	646	14
39	BST-M082	1057	646	20
40	BST-M083	1023	646	10
41	BST-M084	1536	646	7

 美特鋁質有限公司 MIDI Aluminium Fabricator Ltd.					工程號	J857	類別		物料號	-	
					地盘	啟德6552	制圖	刘灿	2021-12-14	圖號	BST-C01
修改	-	-	-	採用工廠	✓	地盤		圖紙名稱	铝板加工图	復核	徐詳坤
日期	-	-	-	材料颜色	BCK3M96295S-ZD1	材料	2mm THK. 铝板	批准	林仁安	2021-12-16	單件重量
										-	(KG)


3

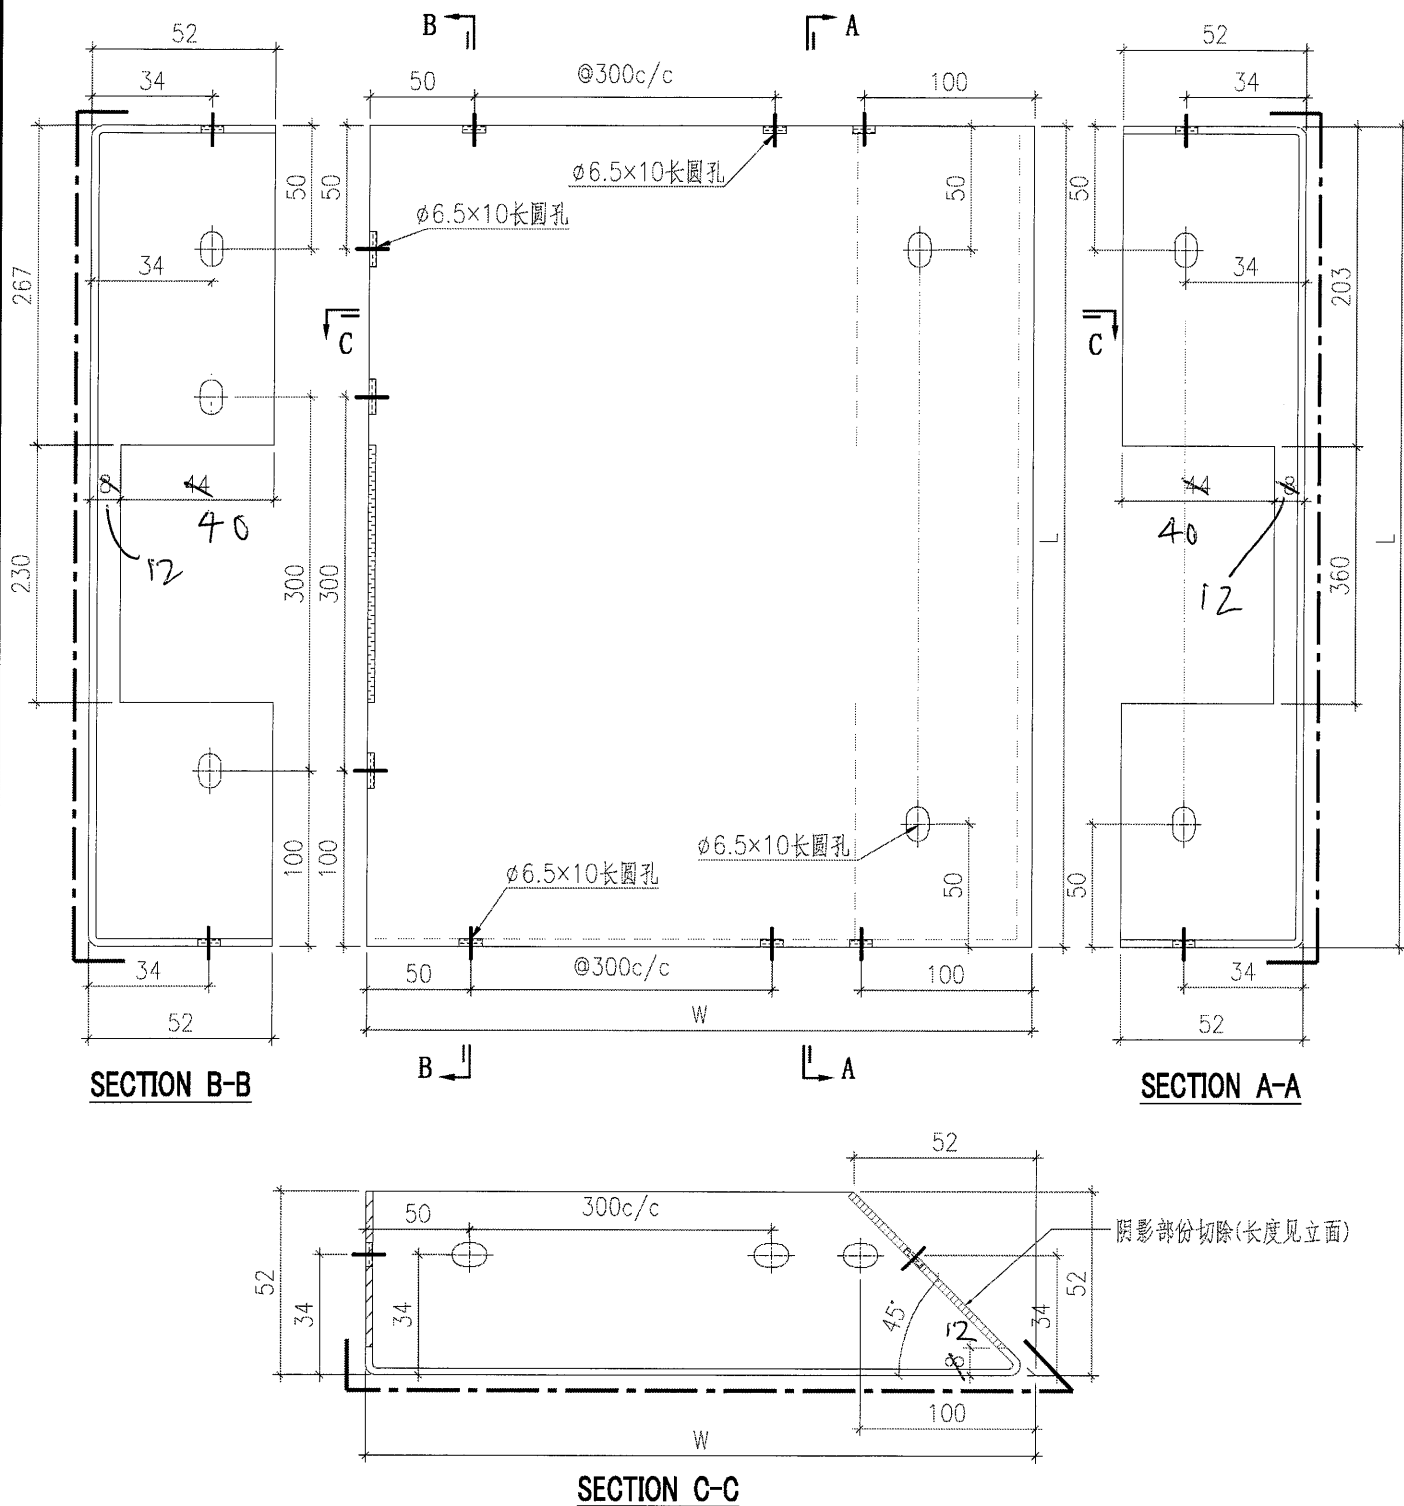

序號	铝板編號	宽度 (W)	高度 (H)	数量
1	BST-CY001	740	646	7
2	BST-CY003	2125	646	7
3	BST-CY007	1811	646	30
4	BST-CY008	1040	646	30
5	BST-CY011	1161	646	10
6	BST-CY013	890	646	10
7	BST-CY014	1311	646	7


 美特鋁質有限公司 MIDI Aluminium Fabricator Ltd.						工程號	J857	類別		物料號	-			
						地盘	啟德6552	制圖	刘灿	2021-12-14	圖號	BST-C02		
修改	-	-	-	採用工廠	✓	地盤		圖紙名稱	铝板加工图	復核	徐詳坤	2021-12-15	數量	-
日期	-	-	-	材料颜色	BCK3M96296S-ZD1		材料	2mm THK. 铝板	批准	林仁安	2021-12-16	單件重量	-	(KG)

3

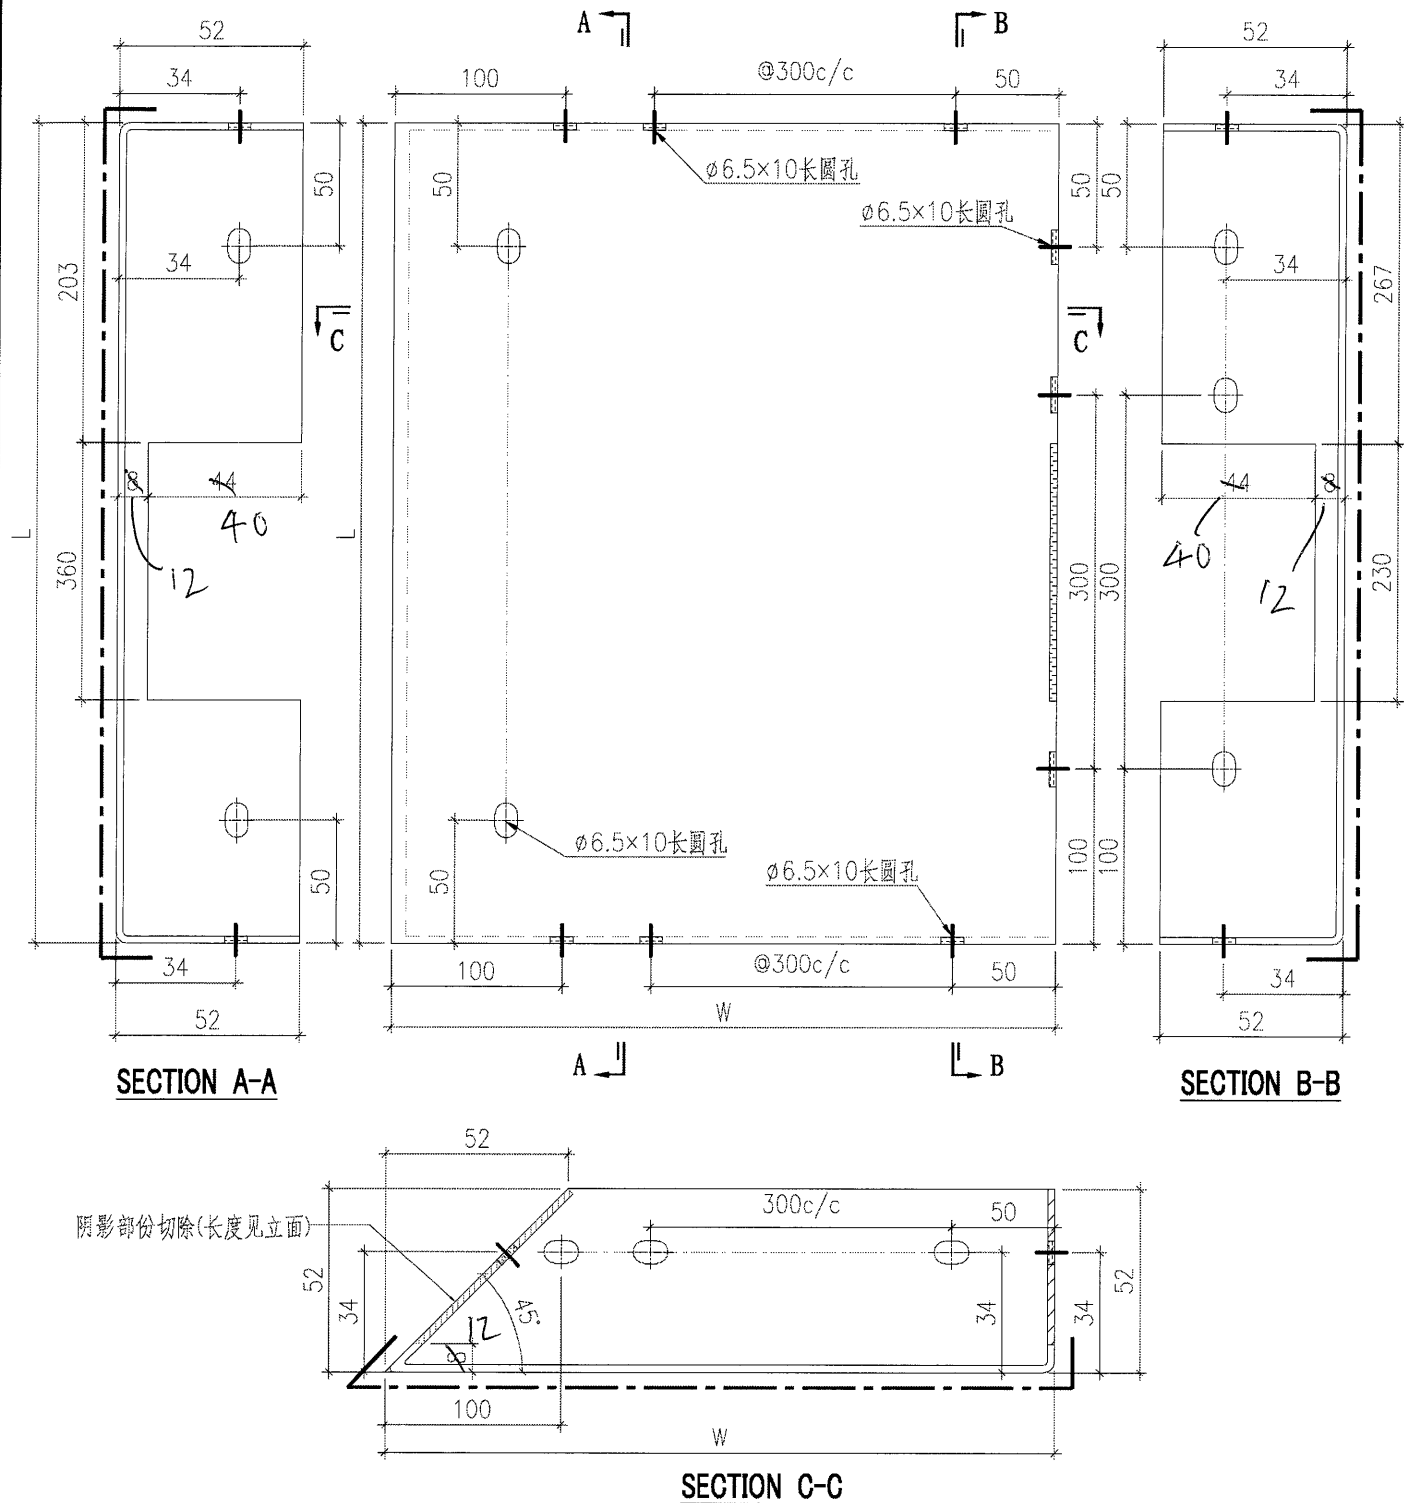

序號	鋁板編號	寬度 (W)	高度 (H)	數量
1	BST-CZ001	1601	646	7
2	BST-CZ004	1450	646	7
3	BST-CZ005	490	646	7
4	BST-CZ006	1811	646	30
5	BST-CZ009	1040	646	30
6	BST-CZ010	1551	646	10
7	BST-CZ012	584	646	11


 美特鋁質有限公司 MIDI Aluminium Fabricator Ltd.					工程號	J857	類別		物料號	-			
					地盘	啟德6552	制圖	刘灿	2021-12-14	圖號	BST-C03		
修改	-	-	-	採用工廠	✓	地盤							
					图纸名称	铝板加工图	復核	徐詳坤	2021-12-15	數量	-		
日期	-	-	-	材料颜色	BCK3M96295S-ZD1		材料	2mm THK. 铝板	批准	林仁安	2021-12-16	單件重量	- (KG)

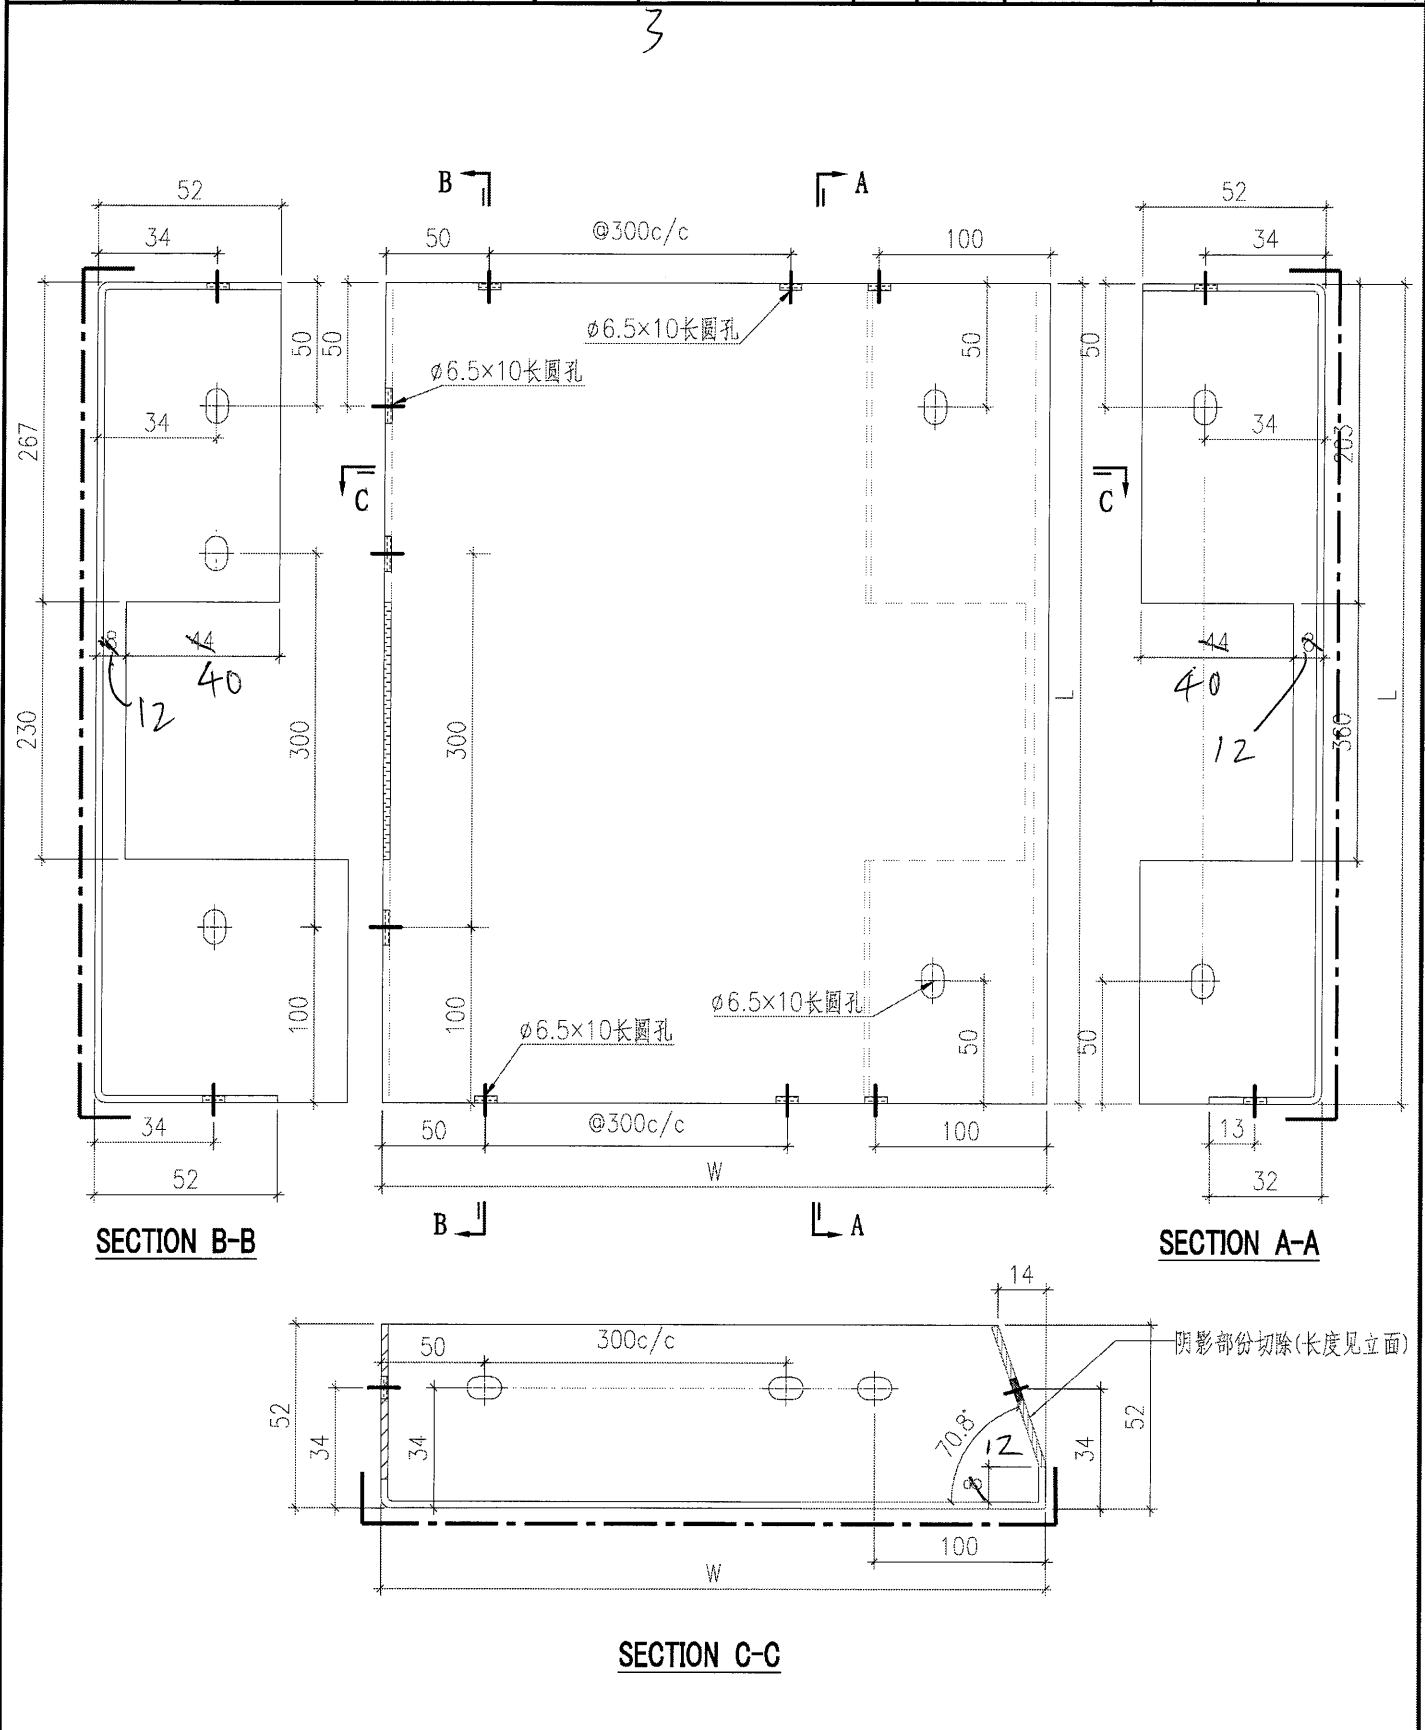

序號	鋁板編號	寬度 (W)	高度 (H)	數量
1	BST-CY015	388	646	11

 美特鋁質有限公司 MIDI Aluminium Fabricator Ltd.						工程號	J857	類別		物料號	-		
修改	-	-	-	採用工廠	✓	地盤		制圖	刘灿	2021-12-14	圖號	BST-C04	
日期	-	-	-	材料顏色	ECK3M96295S-ZD1		图纸名称	铝板加工图	復核	徐詳坤	2021-12-15	數量	-
							材料	2mm THK. 铝板	批准	林仁安	2021-12-16	單件重量	- (KG)


3

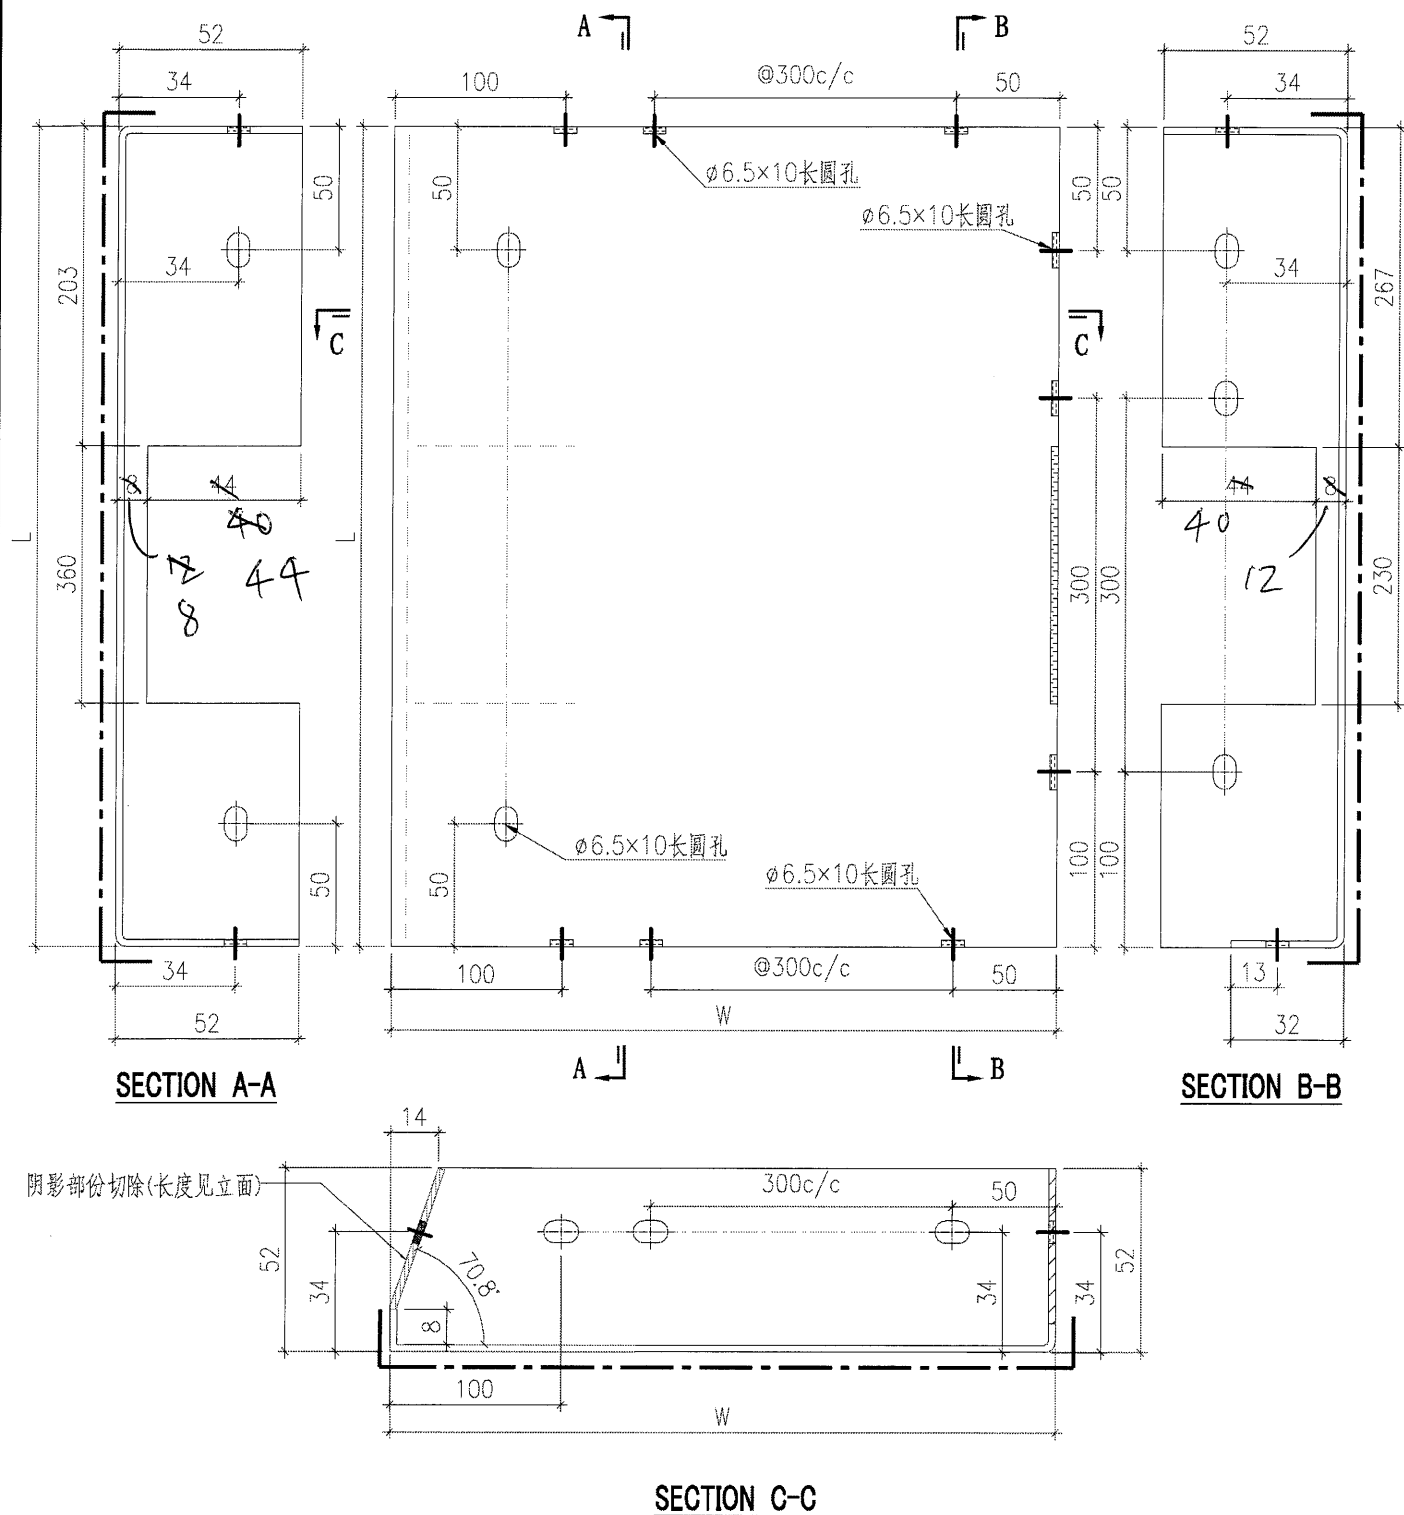

序號	鋁板編號	寬度 (W)	高度 (H)	數量
1	BST-CZ016	1257	646	11

 美特鋁質有限公司 MIDI Aluminium Fabricator Ltd.				工程號	J857	類別		物料號	-
修改	-	-	-	採用工廠	✓	地盤		圖號	BST-F01
日期	-	-	-	材料顏色	PCK3M96295S-ZD1	圖紙名稱	鋁板加工圖	數量	-
						材料	2mm THK. 鋁板	單件重量	- (KG)
						批准	林仁安		


3

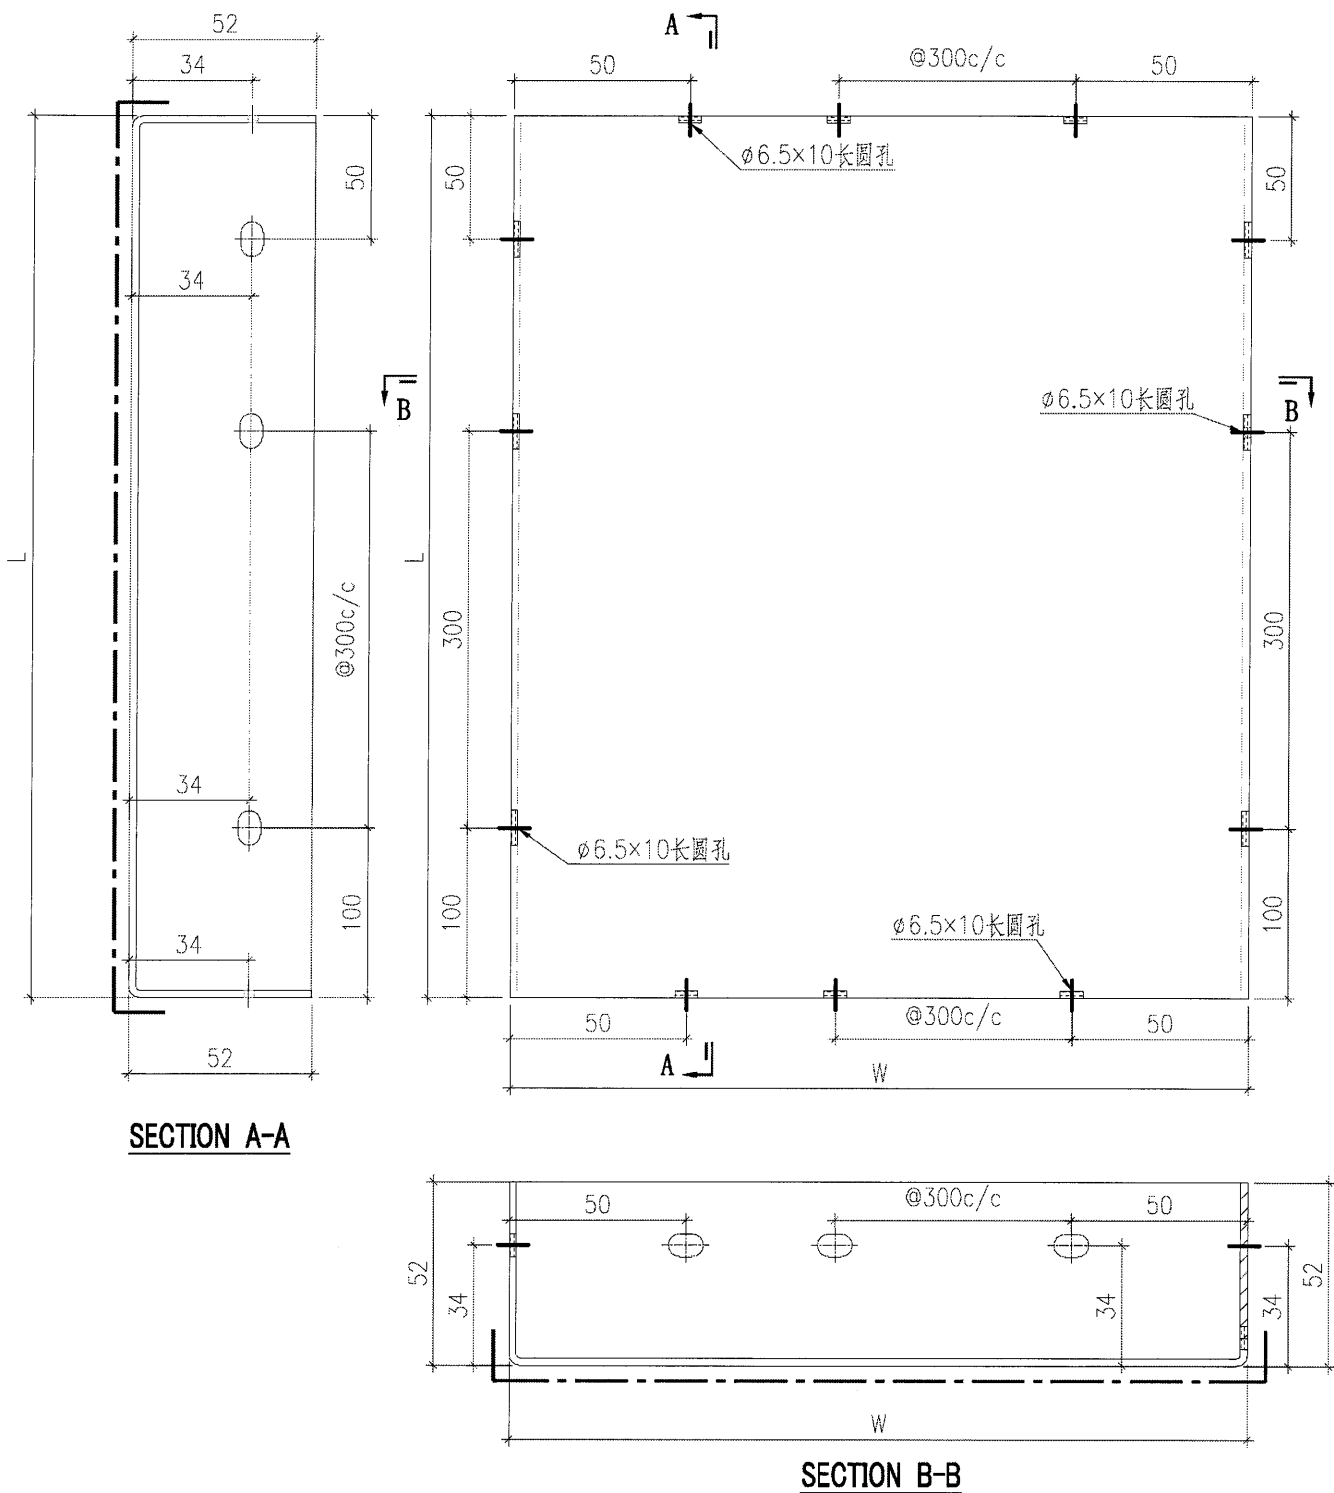


序號	鋁板編號	寬度 (W)	高度 (H)	數量
1	BST-F001	676	2386	49

 美特鋁質有限公司 MIDI Aluminium Fabricator Ltd.						工程號	J857	類別		物料號	-		
修改	-	-	-	採用工廠	✓	地盤		制圖	刘灿	2021-12-14	圖號	BST-D01	
日期	-	-	-	材料颜色	BCK3M96295S-ZD1		图纸名称	铝板加工图	復核	徐詳坤	2021-12-15	數量	-
							材料	2mm THK. 铝板	批准	林仁安	2021-12-16	單件重量	- (KG)

3

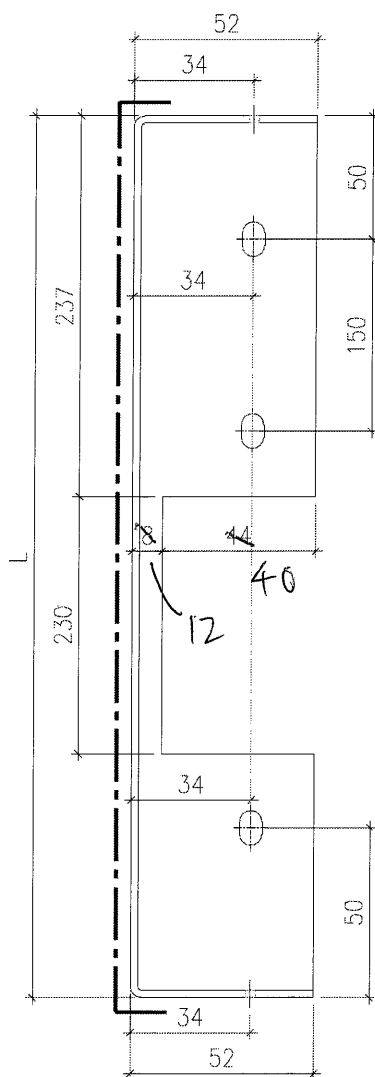

SECTION A-A

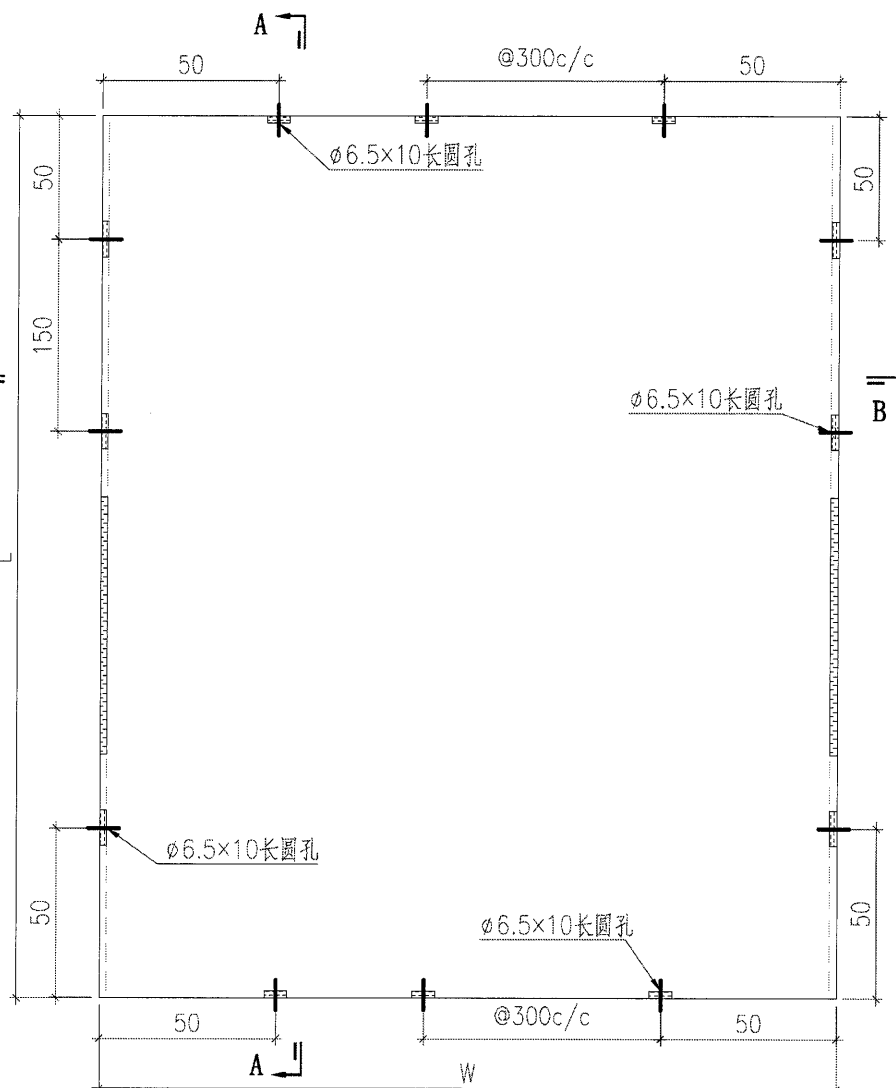

SECTION B-B

背板长宽数据見BST-D02

 美特鋁質有限公司 MIDI Aluminium Fabricator Ltd.				工程號	J857	類別		物料號	-				
修改	-	-	-	採用工廠	✓	地盤		制圖	刘灿	2021-12-14	圖號	BST-D02	
日期	-	-	-	材料颜色	BCK3M96295S-ZD1		图纸名称	铝板加工图	復核	徐詳坤	2021-12-15	數量	-
							材料	2mm THK. 铝板	批准	林仁安	2021-12-16	單件重量	- (KG)

3

序號	鋁板編號	寬度 (W)	高度 (H)	數量
1	BST-D001	696	552	2
2	BST-D002	2024	552	2
3	BST-D003	445	552	2
4	BST-D004	1106	552	2
5	BST-D005	696	552	12
6	BST-D006	981	552	2
7	BST-D007	695	552	16
8	BST-D008	1285	552	8
9	BST-D009	676	552	8
10	BST-D010	956	552	6
11	BST-D011	972	552	4
12	BST-D012	446	552	8
13	BST-D013	1506	552	8
14	BST-D014	1040	552	4
15	BST-D016	1539	552	4
16	BST-D017	1994	552	4
17	BST-D018	746	552	8
18	BST-D019	1215	552	4
19	BST-D021	728	552	2
20	BST-D022	527	552	4
21	BST-D023	386	552	2
22	BST-D062	536	552	2
23	BST-D080	702	552	10
24	BST-D081	978	552	4
25	BST-D084	1536	552	2


序號	鋁板編號	寬度 (W)	高度 (H)	數量
1	BST-EY001	740	552	2
2	BST-EY003	2125	552	2
3	BST-EY014	1311	552	2



美特鋁質有限公司
MIDI Aluminium Fabricator Ltd.

工程號	J857	類別		物料號	-	
地盘	啟德6552	制圖	刘灿	2021-12-14	圖號	BST-E02
图纸名称	铝板加工图	復核	徐詳坤	2021-12-15	數量	-
材料	2mm THK. 铝板	批准	林仁安	2021-12-16	單件重量	- (KG)

3

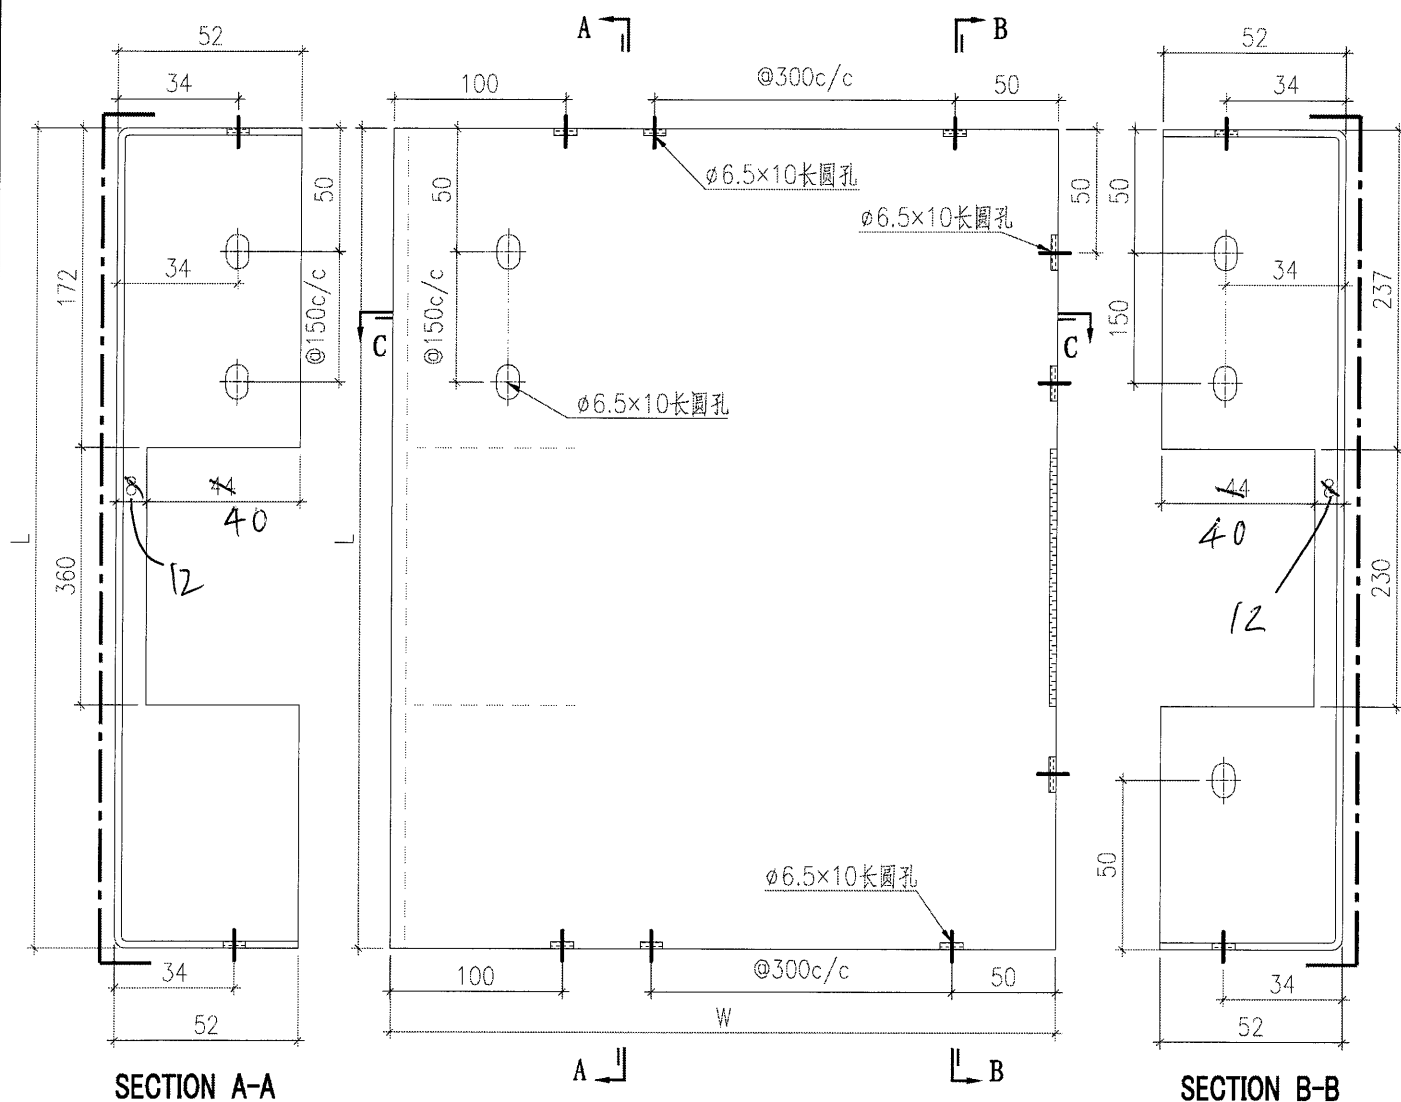


阴影部份切除(长度见立面)



SECTION C-C

序號	鋁板編號	寬度 (W)	高度 (H)	數量
1	BST-EZ001	1601	552	2
2	BST-EZ004	1450	552	2
3	BST-EZ005	490	552	2

				美特鋁質有限公司		工程號	J857	類別		物料號	-		
				MIDI Aluminium Fabricator Ltd.		地盘	啟德G552	制圖	刘灿	2021-12-14	圖號	BST-G01	
修改	-	-	-	採用工廠	✓	地盘		復核	徐詳坤	2021-12-15	數量	-	
日期	-	-	-	材料颜色	ECK3M96295S-ZD1		材料	8mm THK. 铝板	批准	林仁安	2021-12-16	單件重量	- (KG)

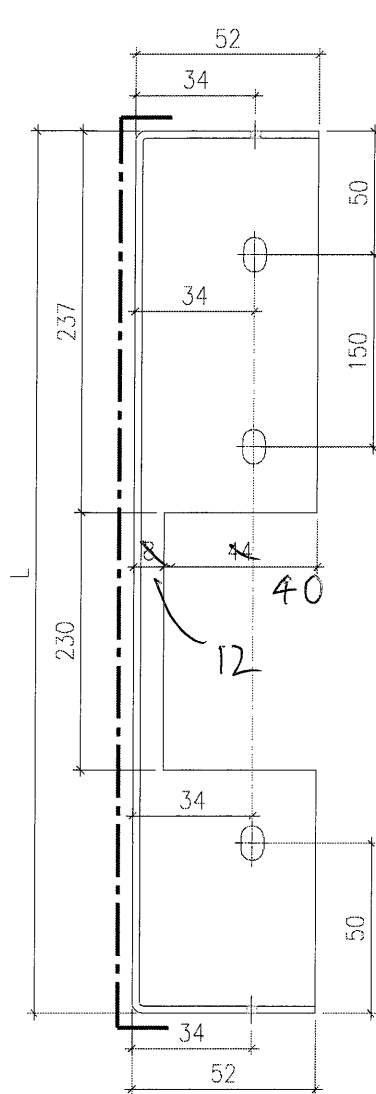

SECTION A-A

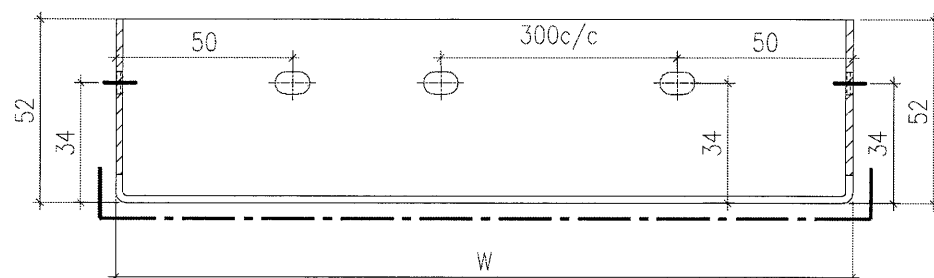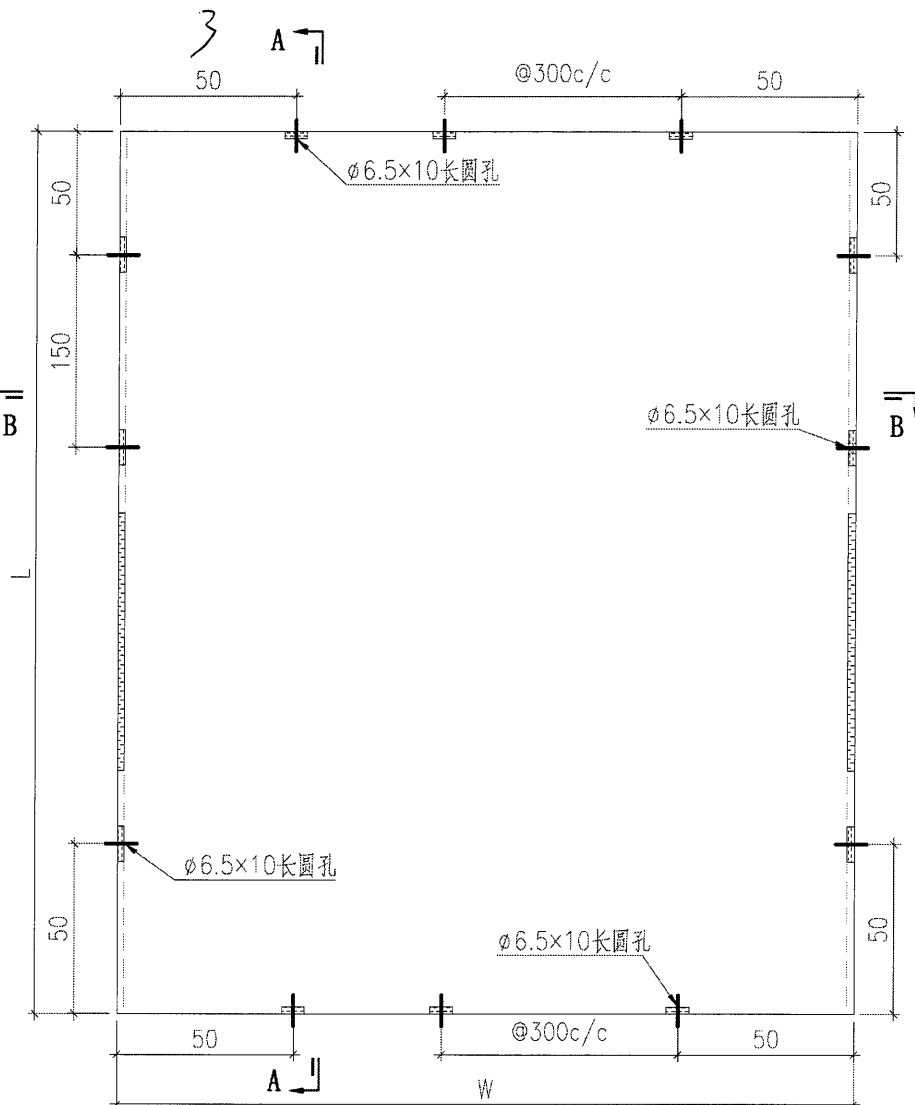

SECTION B-B


 美特鋁質有限公司 MIDI Aluminium Fabricator Ltd.						工程號	J857	類別		物料號	-			
						地盘	啟德6552	制圖	刘灿	2021-12-14	圖號	BST-G02		
修改	-	-	-	採用工廠	✓	地盤		圖紙名稱	铝板加工图	復核	徐詳坤	2021-12-15	數量	-
日期	-	-	-	材料顏色	BCK3M96296S-ZD1		材料	2mm THK. 铝板	批准	林仁安	2021-12-16	單件重量	-	(KG)

3

序號	鋁板編號	寬度 (W)	高度 (H)	數量
1	BST-G001	696	537	1
2	BST-G002	2024	537	1
3	BST-G003	445	537	1
4	BST-G004	1106	537	1
5	BST-G005	696	537	6
6	BST-G006	981	537	1
7	BST-G007	695	537	8
8	BST-G008	1285	537	4
9	BST-G009	676	537	4
10	BST-G010	956	537	3
11	BST-G011	972	537	2
12	BST-G012	446	537	4
13	BST-G013	1506	537	4
14	BST-G014	1040	537	2
15	BST-G016	1539	537	2
16	BST-G017	1994	537	2
17	BST-G018	746	537	4
18	BST-G019	1215	537	2
19	BST-G021	728	537	1
20	BST-G022	527	537	2
21	BST-G023	386	537	1
22	BST-G062	536	537	1
23	BST-G080	702	537	5
24	BST-G081	978	537	2
25	BST-G084	1536	537	1

 美特鋁質有限公司 MIDI Aluminium Fabricator Ltd.				工程號	J857	類別		物料號	-
修改	-	-	-	採用工廠	✓	地盤		圖號	BST-H01
日期	-	-	-	材料顏色	ECK3M96295S-ZD1	材料	2mm THK. 铝板	數量	-
								單件重量	- (KG)


3

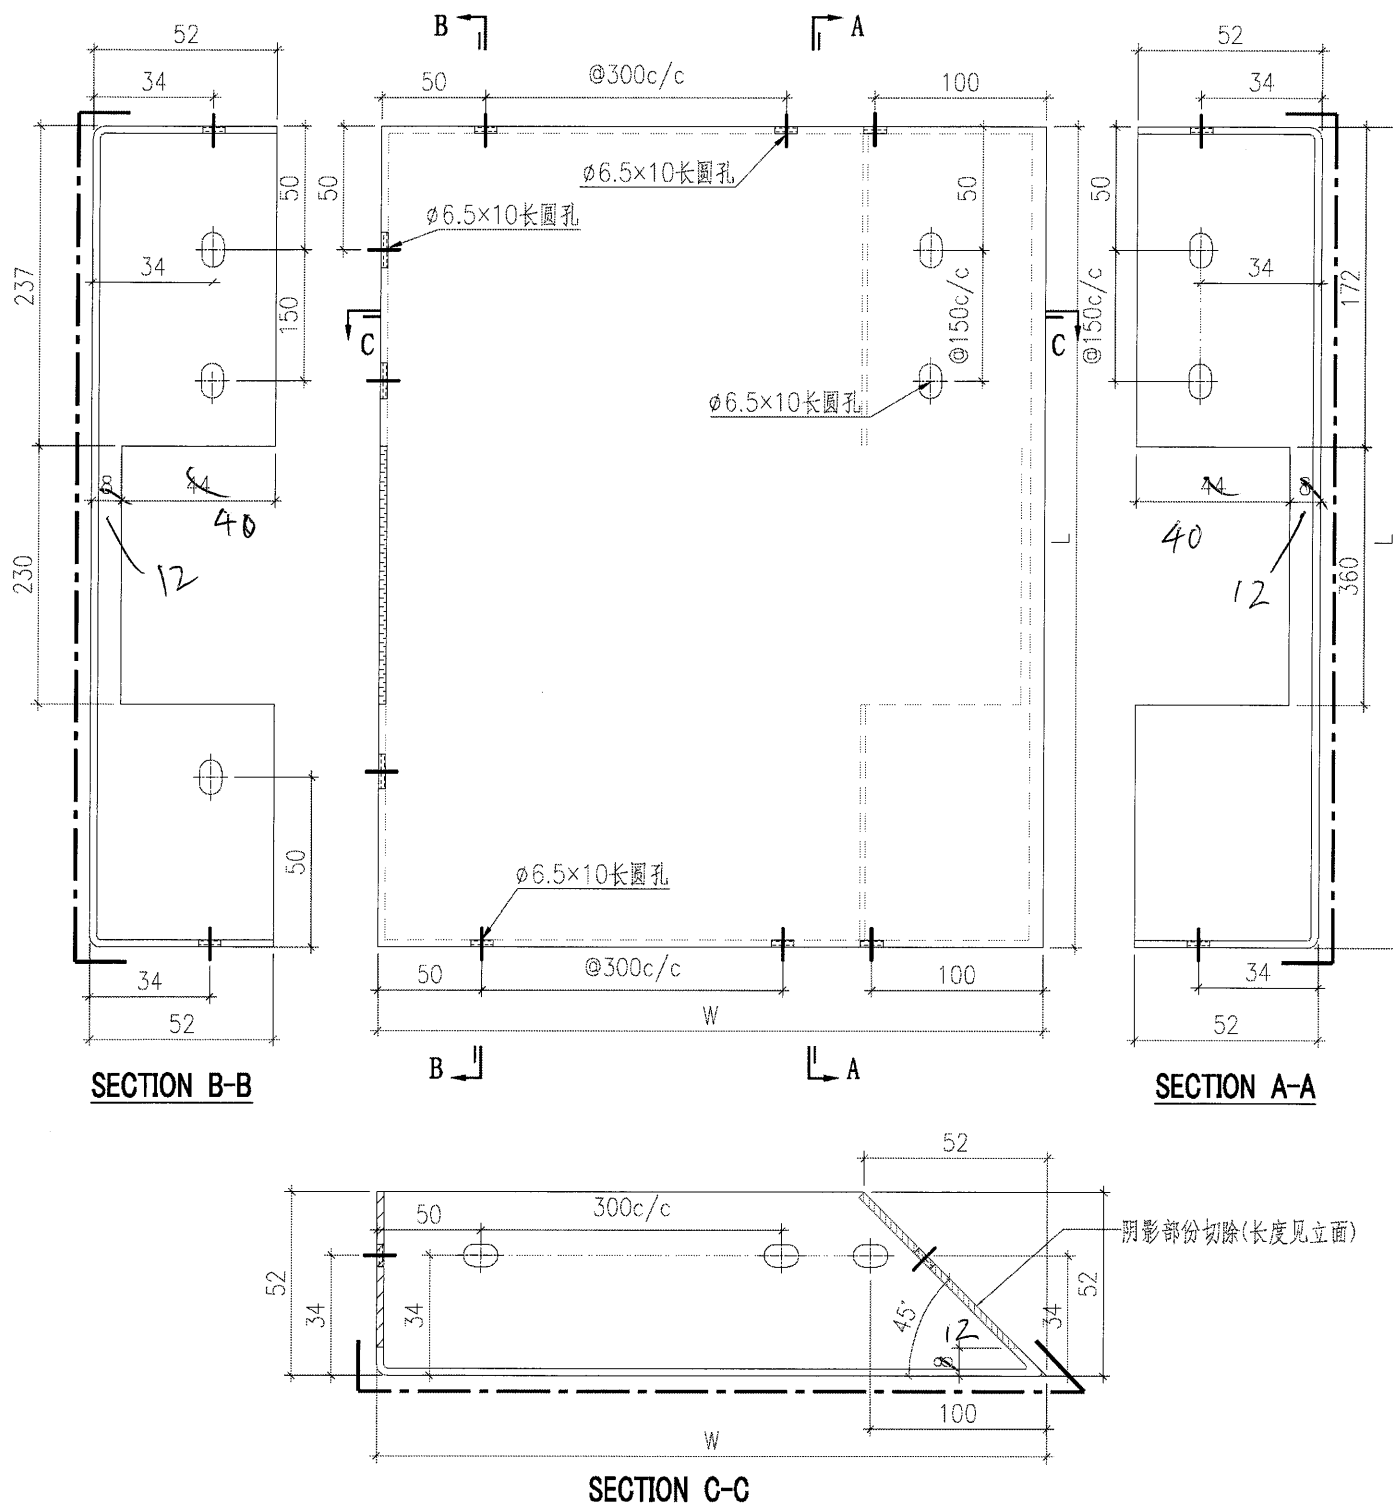

序號	鋁板編號	寬度 (W)	高度 (H)	數量
1	BST-HY001	740	537	1
2	BST-HY003	2125	537	1
3	BST-HY014	1311	537	1

 美特鋁質有限公司 MIDI Aluminium Fabricator Ltd.						工程號	J857	類別		物料號	-		
修改	-	-	-	採用工廠	✓	地盤		制圖	刘灿	2021-12-14	圖號	BST-H02	
日期	-	-	-	材料颜色	ECK3M96295S-ZD1		图纸名称	铝板加工图	復核	徐詳坤	2021-12-15	數量	-
							材料	2mm THK. 铝板	批准	林仁安	2021-12-16	單件重量	- (KG)

3

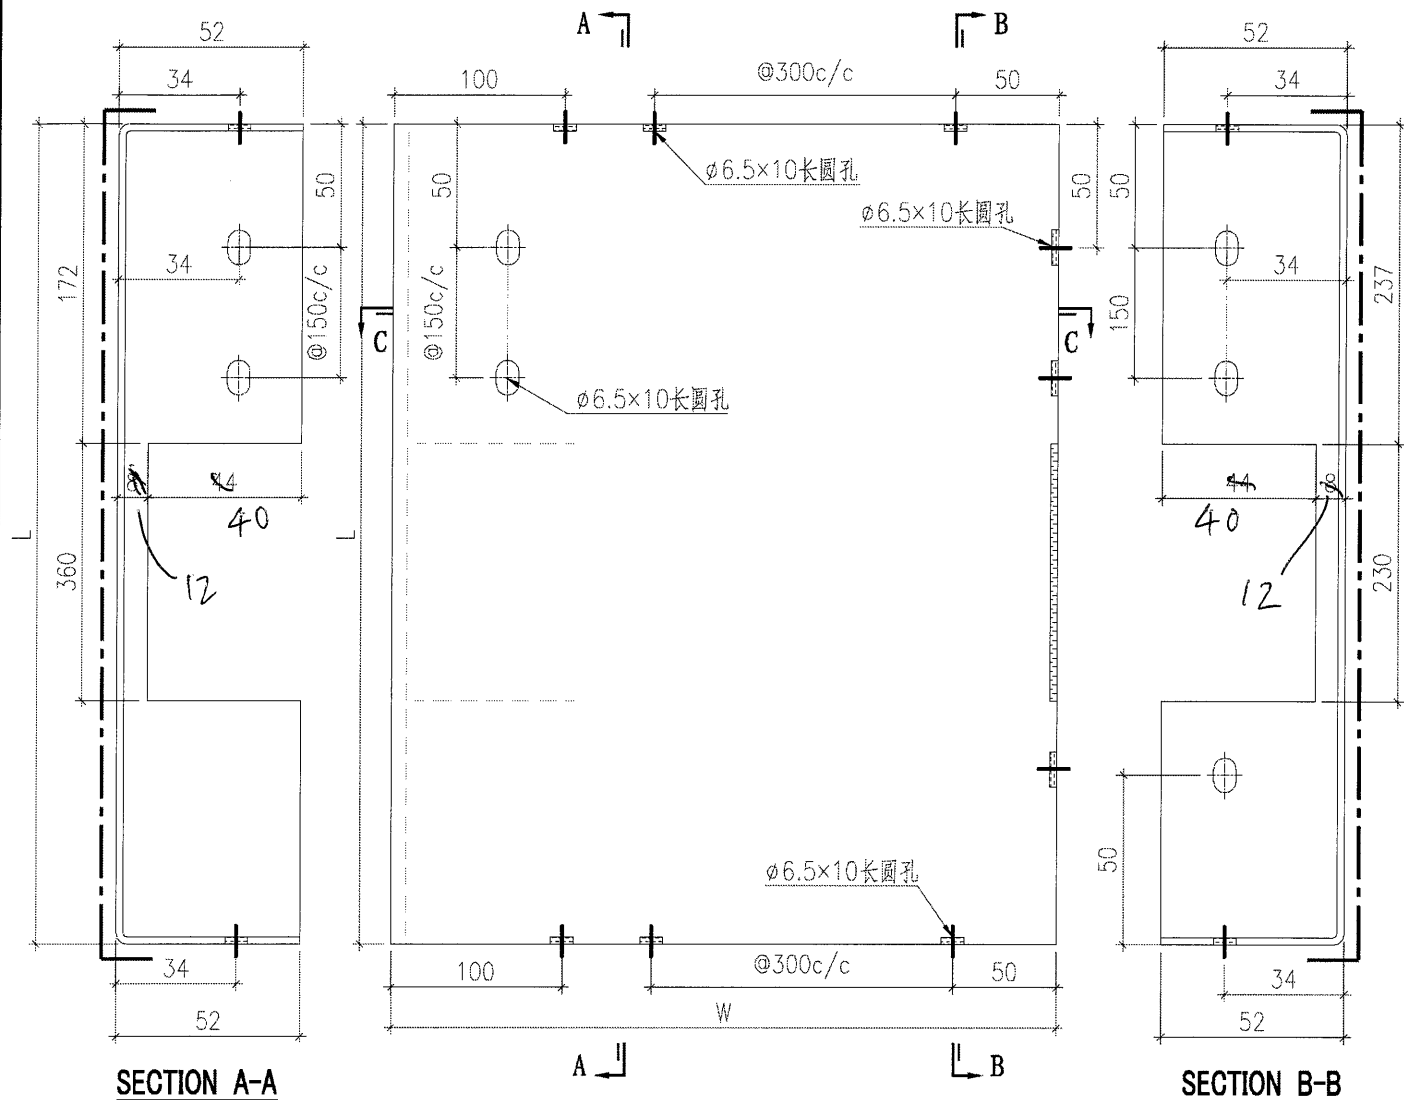


序號	鋁板編號	寬度 (W)	高度 (H)	數量
1	BST-HZ001	1601	537	1
2	BST-HZ004	1450	537	1
3	BST-HZ005	490	537	1


第三批加工圖

 美特鋁質有限公司 MIDI Aluminium Fabricator Ltd.				工程號	J857	類別		物料號	-
修改	-	-	-	採用工廠	✓	地盤		制圖	刘灿
日期	-	-	-	材料颜色	BCK3M96295S-ZD1	图纸名称	铝板加工图	復核	徐詳坤
						材料	2mm THK. 铝板	批准	林仁安
								2021-12-14	圖號
								2021-12-15	數量
								2021-12-16	單件重量
									(KG)


3

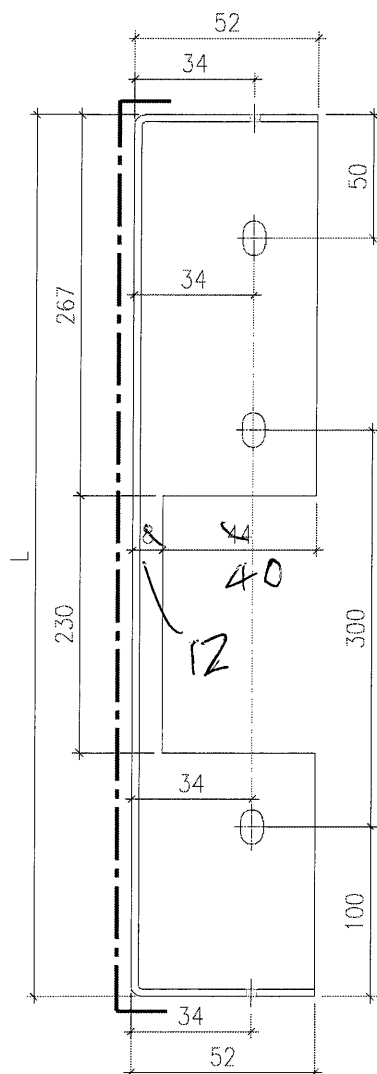

SECTION A-A

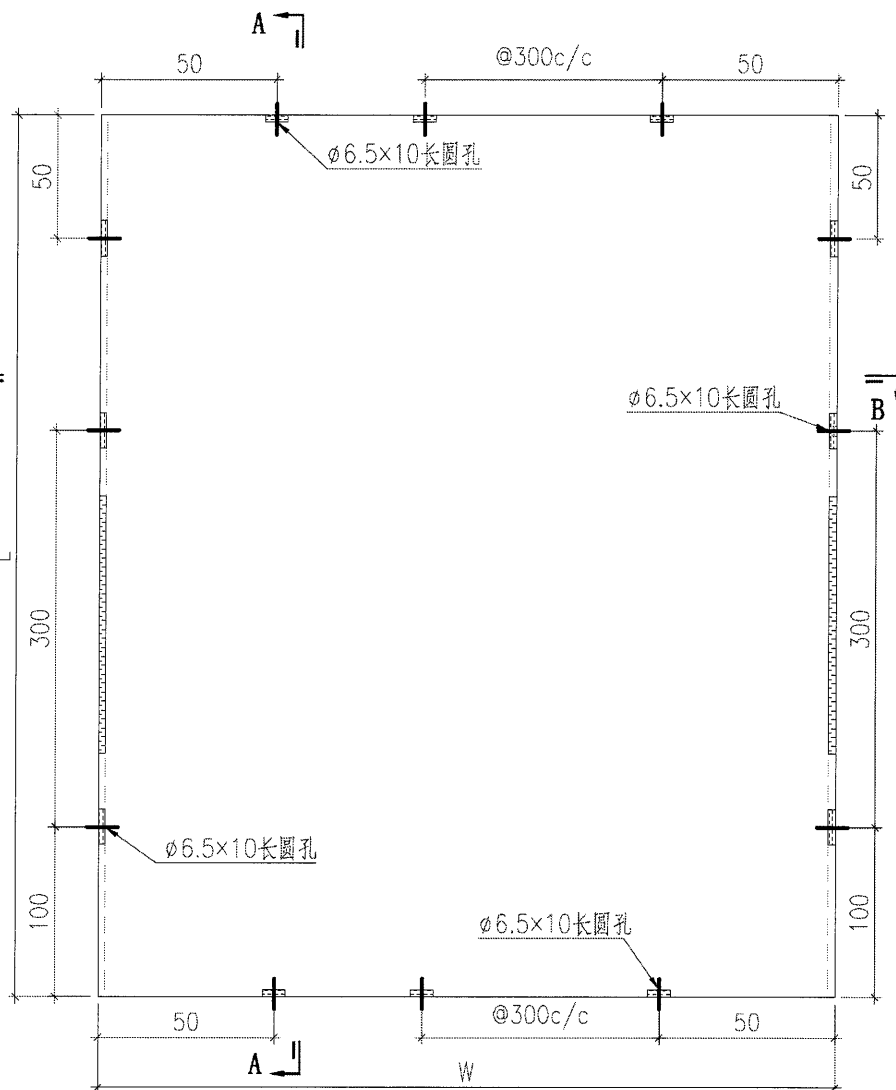

SECTION B-B

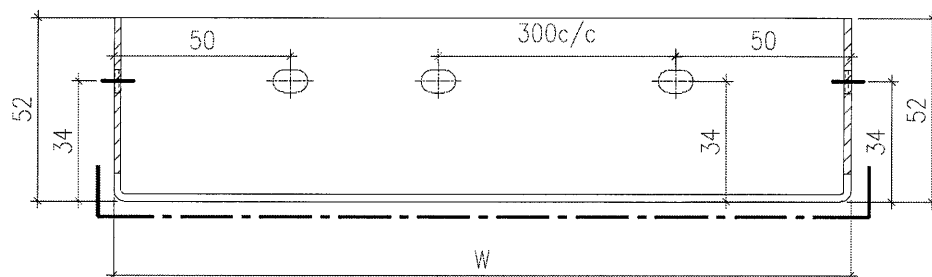


背板长宽数据見BST-M02

				美特鋁質有限公司 MIDI Aluminium Fabricator Ltd.		工程號	J857	類別		物料號	-		
						地盘	啟德6552	制圖	刘灿	2021-12-14	圖號	BST-M02	
修改	-	-	-	採用工廠	✓	地盤		復核	徐詳坤	2021-12-15	數量	-	
日期	-	-	-	材料顏色	ECK3M96295S-ZD1		材料	2mm THK. 铝板	批准	林仁安	2021-12-16	單件重量	- (KG)

3


序號	鋁板編號	寬度 (W)	高度 (H)	數量
1	BST-M001	696	646	5
2	BST-M002	2024	646	5
3	BST-M003	445	646	5
4	BST-M004	1106	646	5
5	BST-M005	696	646	37
6	BST-M006	981	646	5
7	BST-M007	695	646	40
8	BST-M008	1285	646	20
9	BST-M009	676	646	34
10	BST-M010	956	646	15
11	BST-M011	972	646	10
12	BST-M012	446	646	104
13	BST-M013	1506	646	20
14	BST-M014	1040	646	10
15	BST-M016	1539	646	10
16	BST-M017	1994	646	10
17	BST-M018	746	646	20
18	BST-M019	1215	646	10
19	BST-M021	728	646	5
20	BST-M022	527	646	10

序號	鋁板編號	寬度 (W)	高度 (H)	數量
21	BST-M023	386	646	75
22	BST-M026	983	646	7
23	BST-M028	1469	646	7
24	BST-M029	586	646	7
25	BST-M031	1314	646	14
26	BST-M032	424	646	14
27	BST-M035	836	646	14
28	BST-M037	1278	646	14
29	BST-M038	1708	646	14
30	BST-M039	1158	646	14
31	BST-M042	1608	646	7
32	BST-M043	1025	646	7
33	BST-M046	1424	646	7
34	BST-M048	1496	646	7
35	BST-M049	1451	646	7
36	BST-M062	536	646	75
37	BST-M080	702	646	25
38	BST-M081	978	646	10
39	BST-M082	1057	646	14
40	BST-M083	1023	646	7
41	BST-M084	1536	646	5

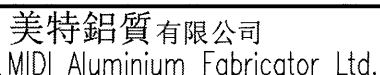


工程號	J857	類別		物料號	-	
地盘	敏德6552	制圖	刘灿	2021-12-14	圖號	BST-C01
图纸名称	铝板加工图	復核	徐詳坤	2021-12-15	數量	-
材料	2mm THK. 铝板	批准	林仁安	2021-12-16	單件重量	- (KG)

3

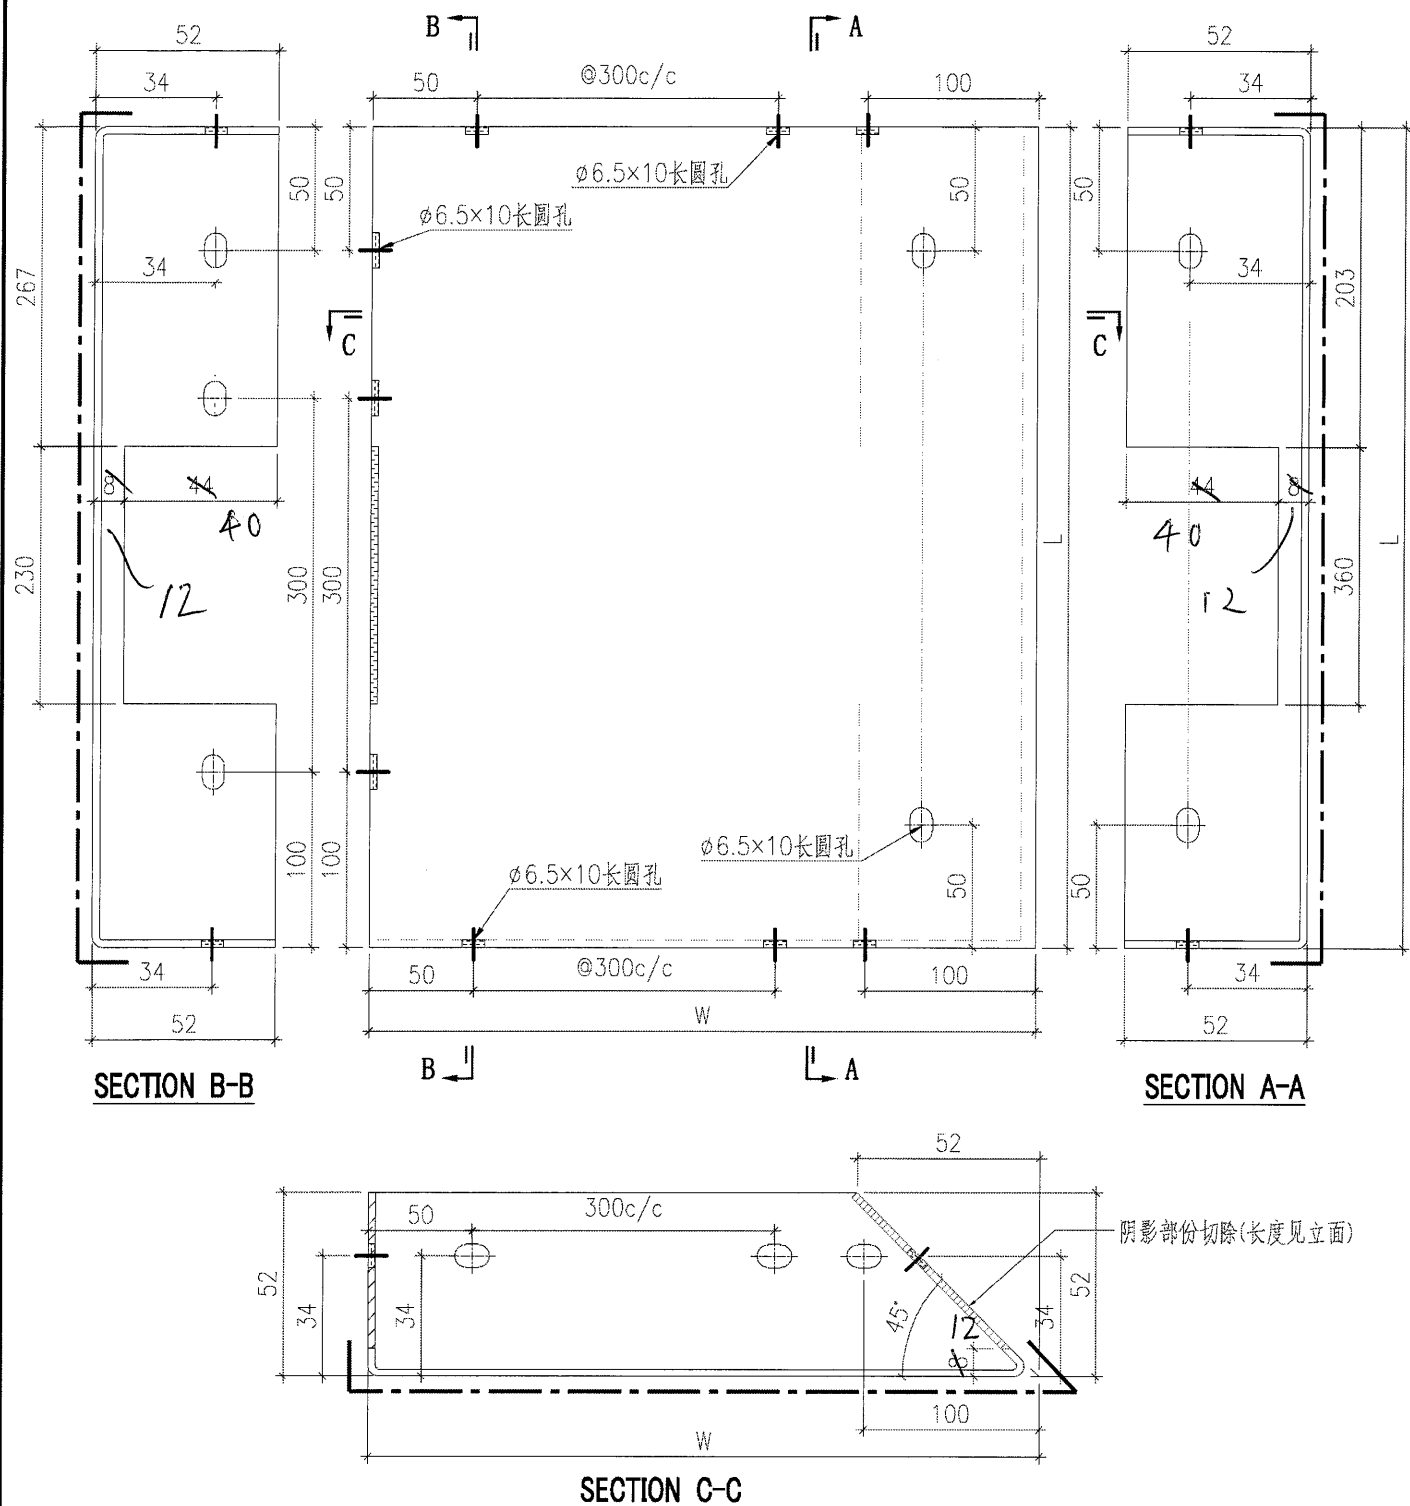

序號	鋁板編號	寬度 (W)	高度 (H)	數量
1	BST-CY001	740	646	5
2	BST-CY003	2125	646	5
3	BST-CY007	1811	646	21
4	BST-CY008	1040	646	21
5	BST-CY011	1161	646	7
6	BST-CY013	890	646	7
7	BST-CY014	1311	646	5


 美特鋁質有限公司 MIDI Aluminium Fabricator Ltd.						工程號	J857	類別		物料號	-	
修改	-	-	-	採用工廠	✓	地盤		制圖	刘灿	2021-12-14	圖號	BST-C02
日期	-	-	-	材料颜色	BCK3M96295S-ZD1	图纸名称	铝板加工图	復核	徐詳坤	2021-12-15	數量	-
						材料	2mm THK. 铝板	批准	林仁安	2021-12-16	單件重量	- (KG)

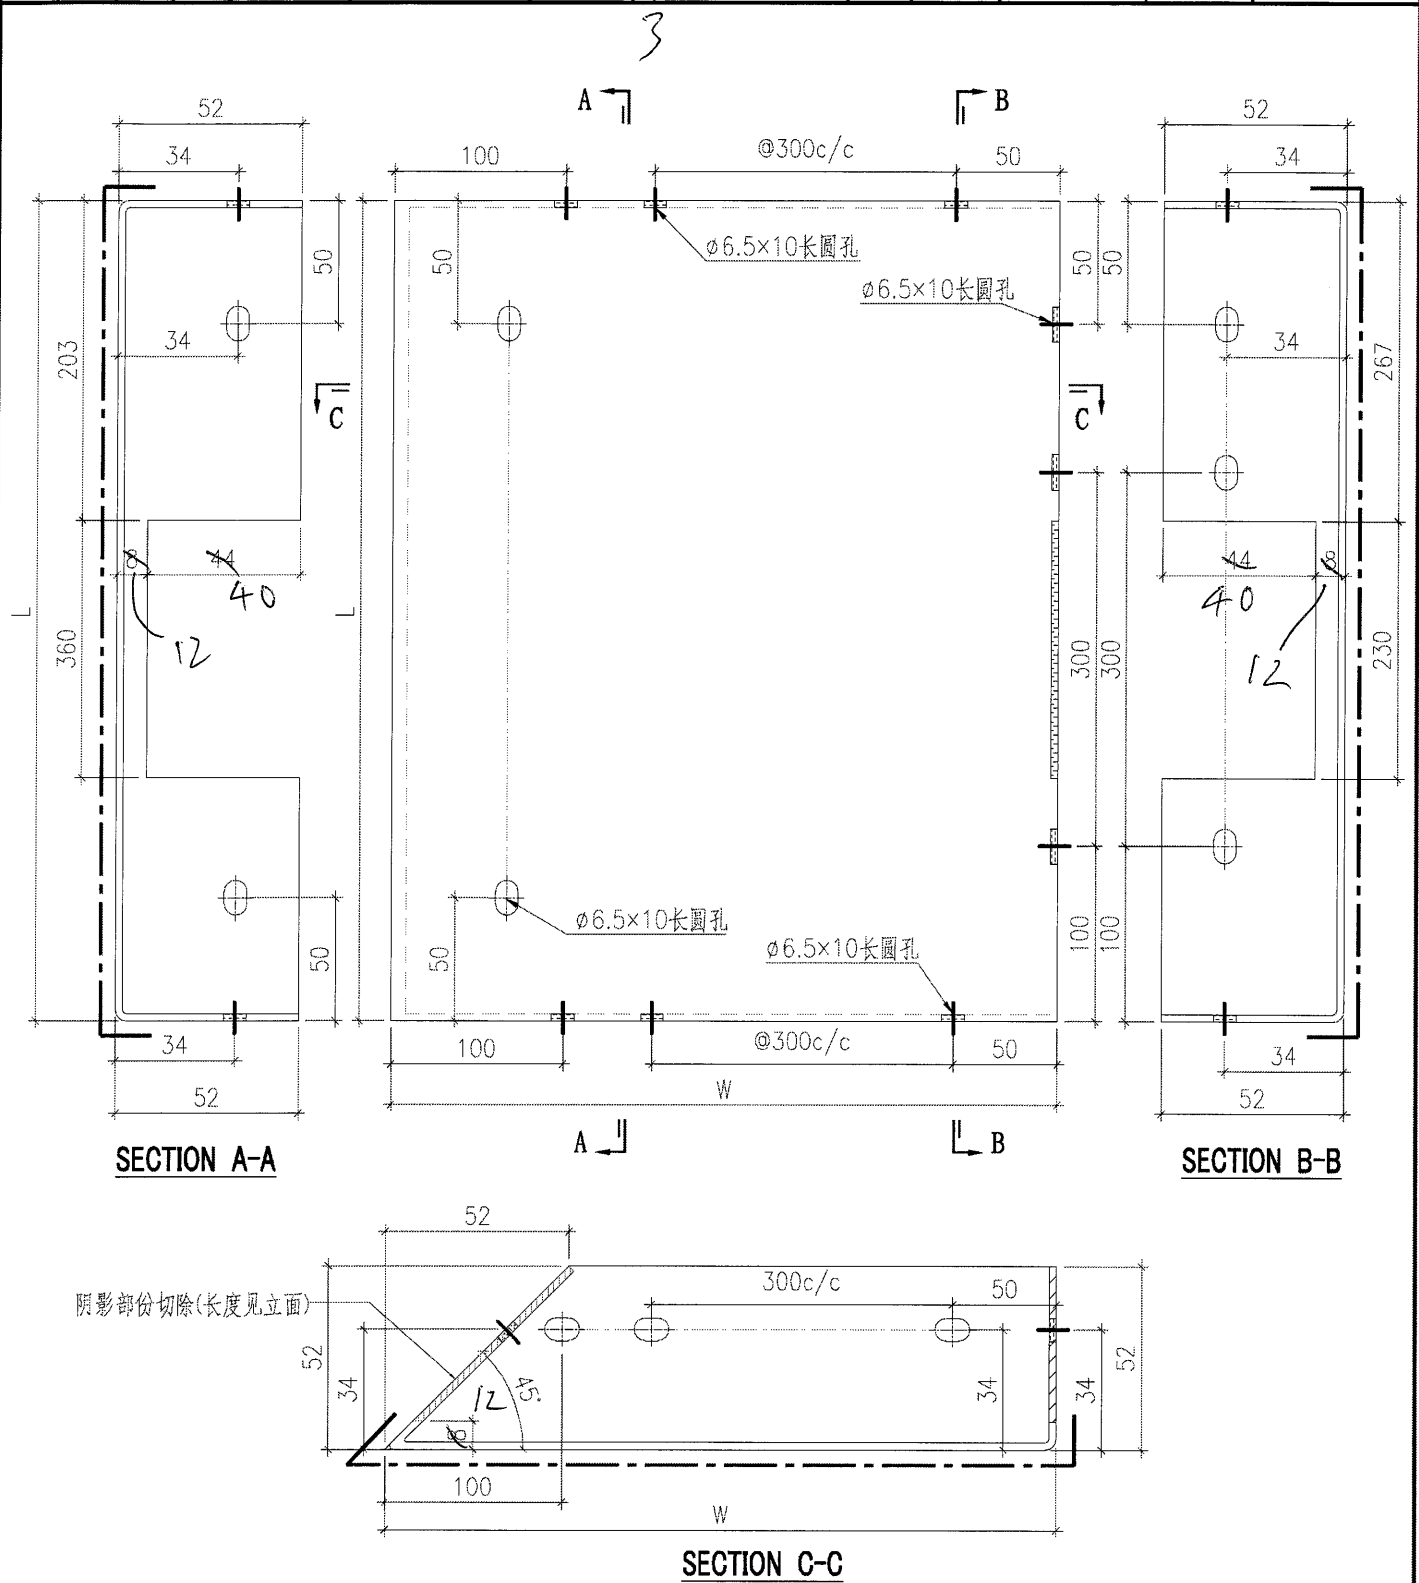

序號	鋁板編號	寬度 (W)	高度 (H)	數量
1	BST-CZ001	1601	646	5
2	BST-CZ004	1450	646	5
3	BST-CZ005	490	646	5
4	BST-CZ006	1811	646	21
5	BST-CZ009	1040	646	21
6	BST-CZ010	1551	646	7
7	BST-CZ012	584	646	7

 美特鋁質有限公司 MIDI Aluminium Fabricator Ltd.					工程號	J857	類別		物料號	-			
修改	-	-	-	採用工廠	✓	地盤		制圖	刘灿	2021-12-14	圖號	BST-C03	
日期	-	-	-	材料颜色	ECK3M96295S-ZD1		图纸名称	铝板加工图	復核	徐詳坤	2021-12-15	數量	-
							材料	2mm THK. 铝板	批准	林仁安	2021-12-16	單件重量	- (KG)


3

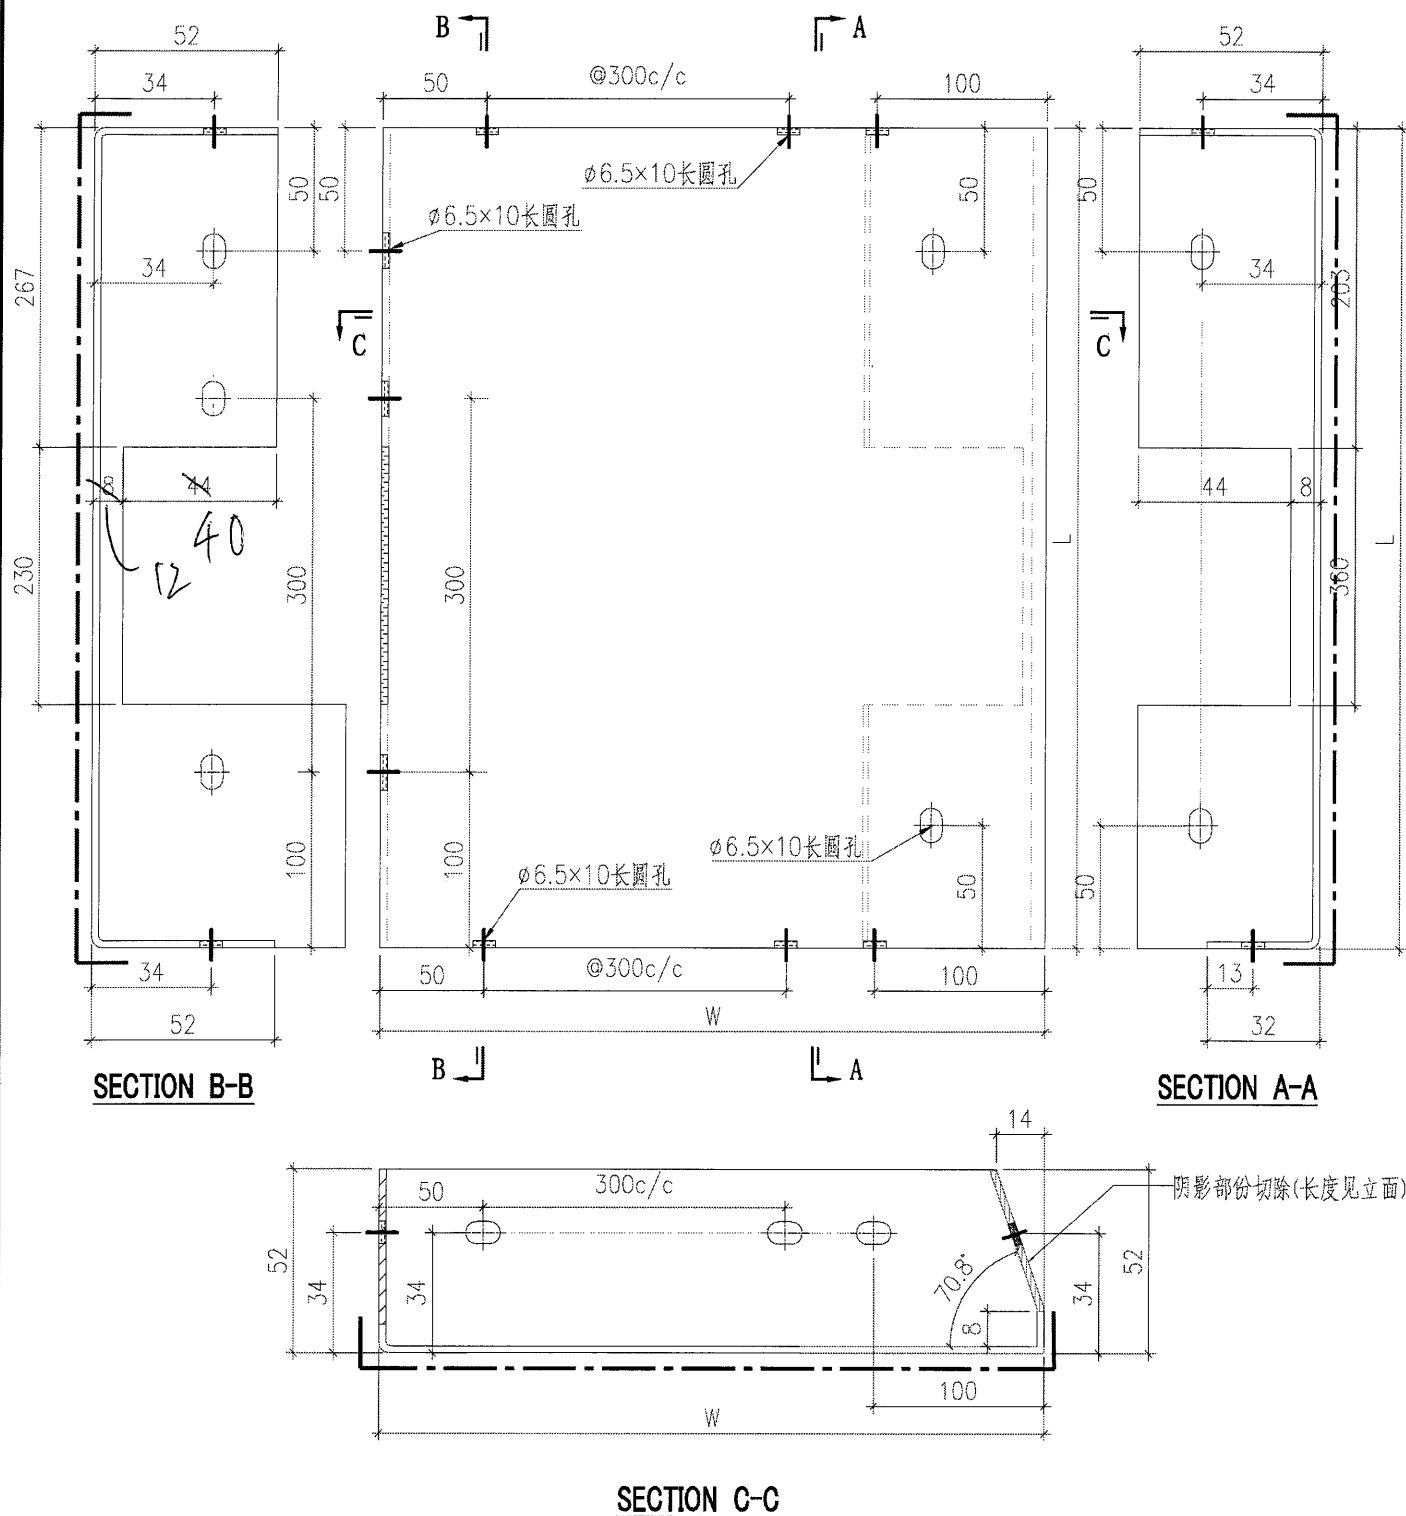

序號	鋁板編號	寬度 (W)	高度 (H)	數量
1	BST-CY015	388	646	7




 美特鋁質有限公司 MIDI Aluminium Fabricator Ltd.						工程號	J857	類別		物料號	-	
						地盘	啟德6552	制圖	刘灿	2021-12-14	圖號	BST-C04
修改	-	-	-	採用工廠	☒ 地盘	图纸名称	铝板加工图	復核	徐詳坤	2021-12-15	數量	-
日期	-	-	-	材料颜色	BCK3M9629S-ZD1	材料	2mm THK. 铝板	批准	林仁安	2021-12-16	單件重量	- (KG)

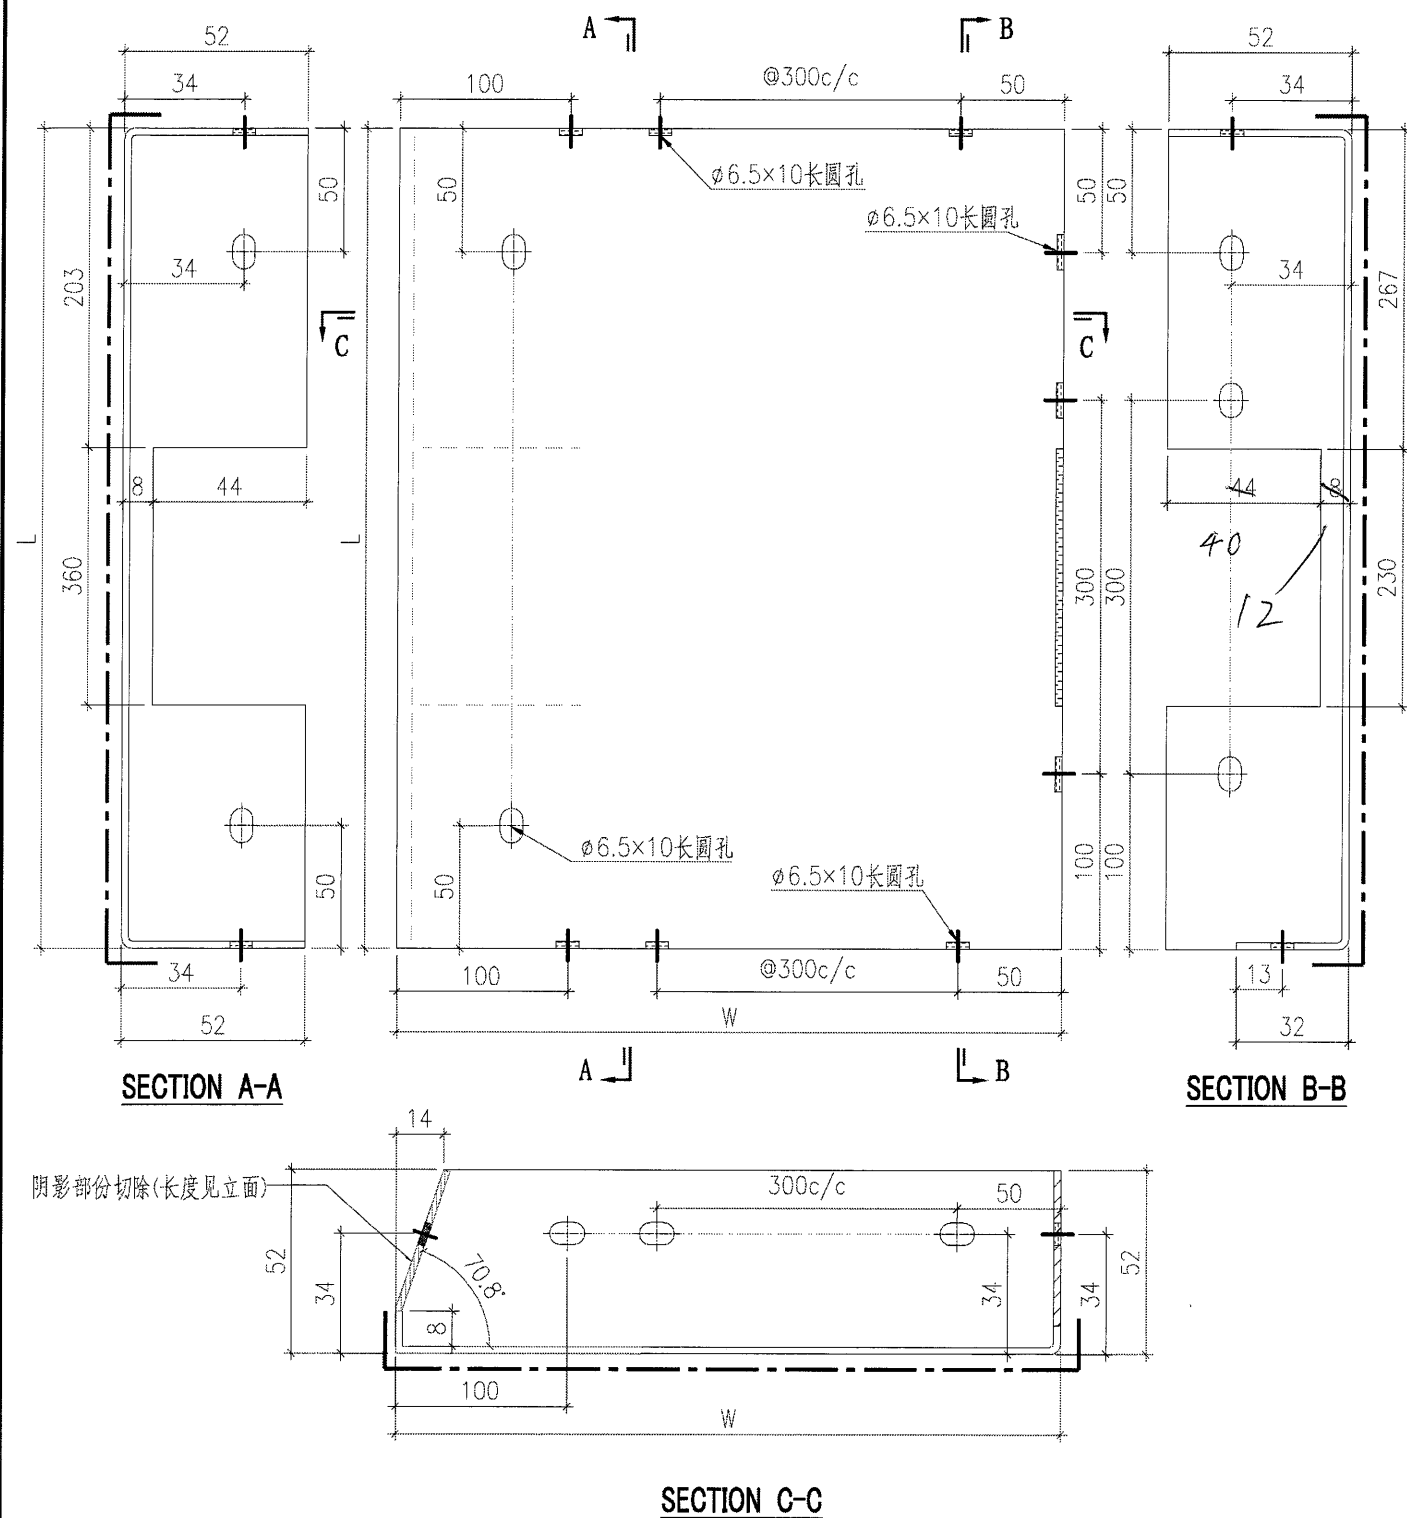

序號	鋁板編號	寬度 (W)	高度 (H)	數量
1	BST-CZ016	1257	646	7

 美特鋁質有限公司 MIDI Aluminium Fabricator Ltd.					工程號	J857	類別		物料號	-			
					地盘	啟德6552	制圖	刘灿	2021-12-14	圖號	BST-F01		
修改	-	-	-	採用工廠	✓	地盤		復核	徐詳坤	2021-12-15	數量	-	
日期	-	-	-	材料顏色	BCK3M96295S-ZD1		材料	2mm THK. 铝板	批准	林仁安	2021-12-16	單件重量	- (KG)

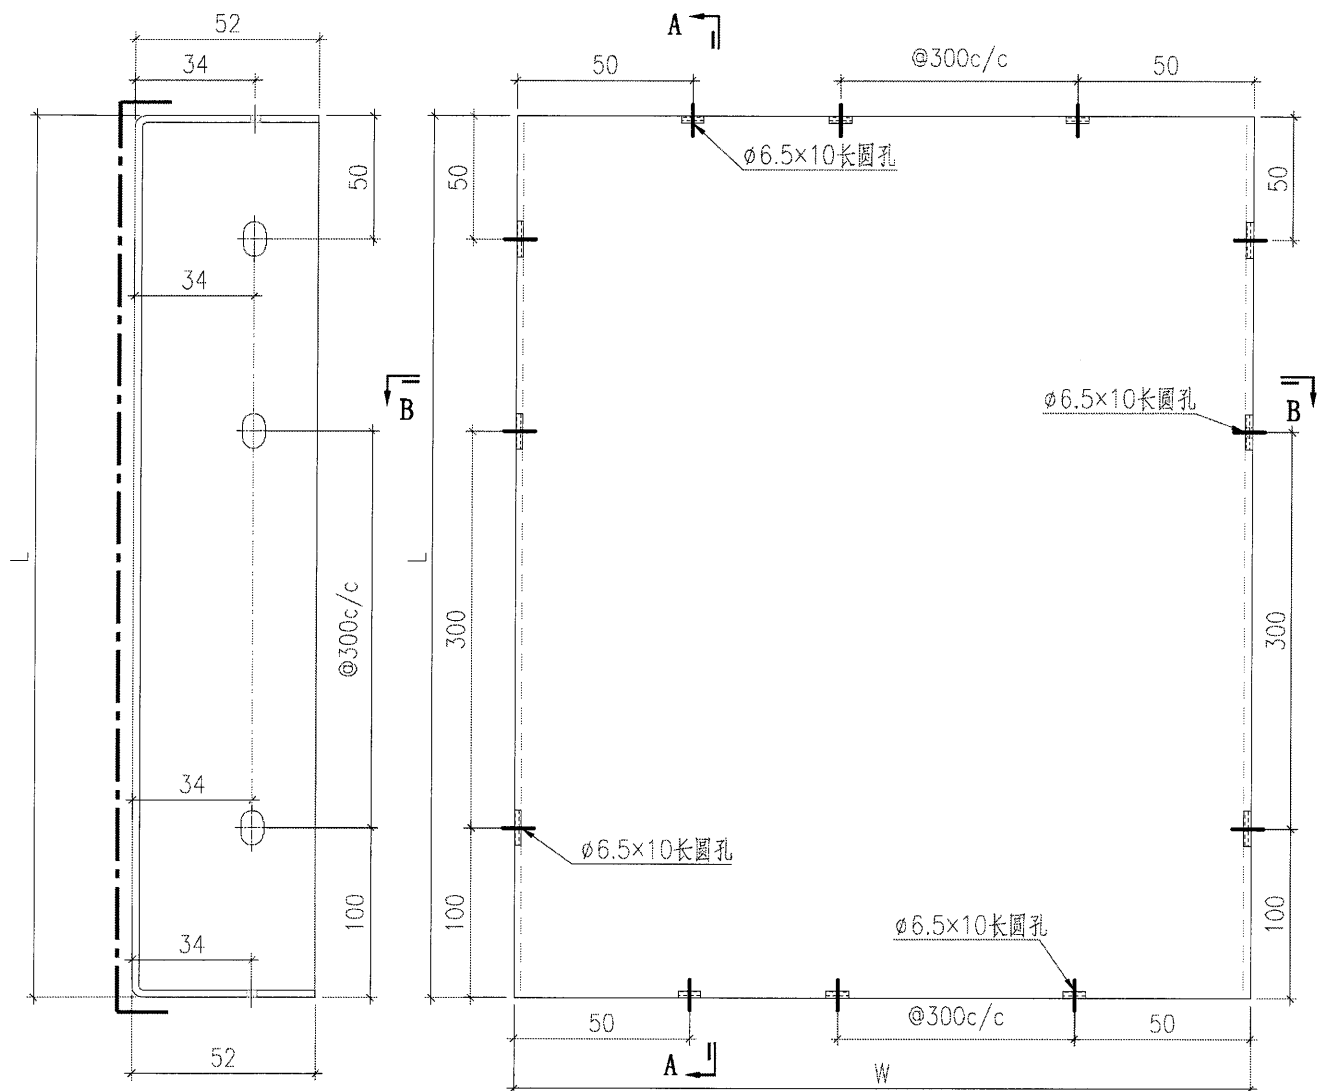

SECTION A-A


SECTION B-B

序號	鋁板編號	寬度 (W)	高度 (H)	數量
1	BST-F001	676	2386	35





工程號	J857	類別		物料號	-	
地盘	啟德6552	制圖	刘灿	2021-12-14	圖號	BST-D01
图纸名称	铝板加工图	復核	徐詳坤	2021-12-15	數量	-
材料	2mm THK. 铝板	批准	林仁安	2021-12-16	單件重量	- (KG)

3

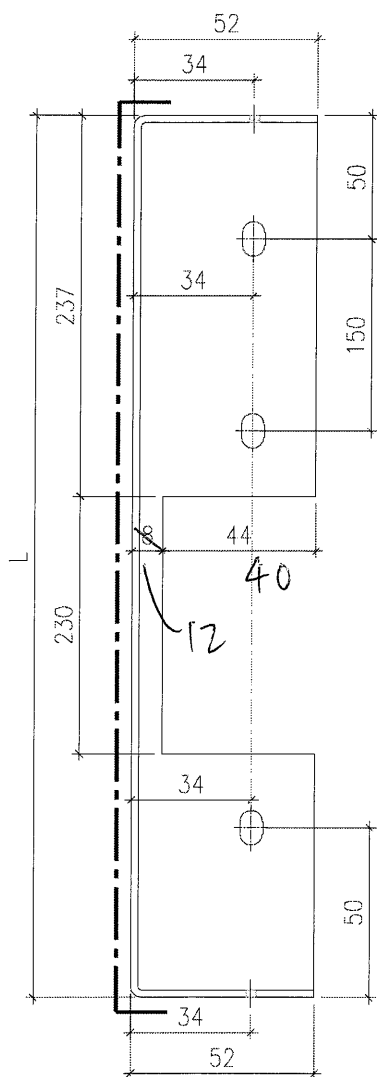

SECTION A-A

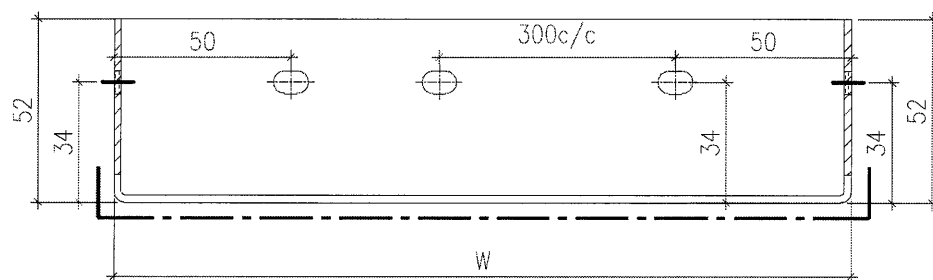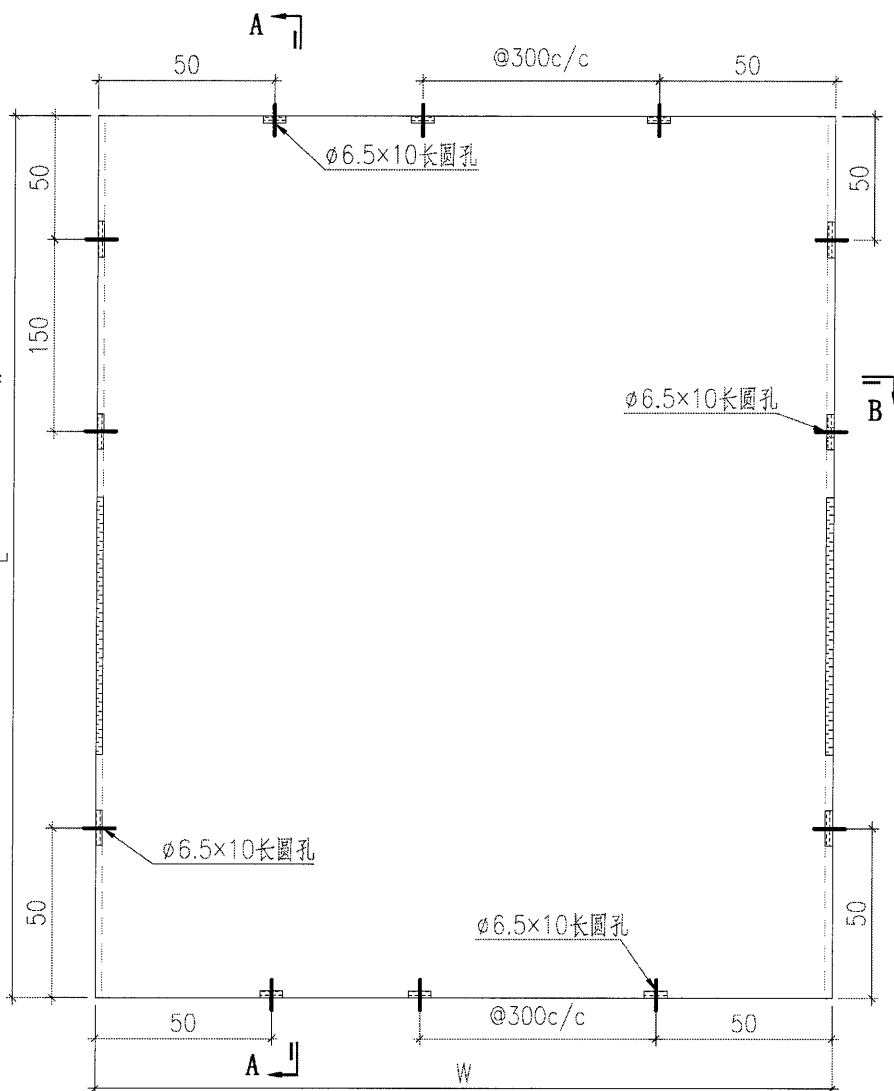

SECTION B-B


背板长宽数据見BST-D02

 美特鋁質有限公司 MIDI Aluminium Fabricator Ltd.						工程號	J857	類別		物料號	-			
						地盘	啟德6552	制圖	刘灿	2021-12-14	圖號	BST-D02		
修改	-	-	-	採用工廠	✓	地盤		图纸名称	铝板加工图	復核	徐詳坤	2021-12-15	數量	-
日期	-	-	-	材料颜色	BCK3M96295S-ZD1		材料	2mm THK. 铝板	批准	林仁安	2021-12-16	單件重量	-	(KG)

3


序號	鋁板編號	寬度 (W)	高度 (H)	數量
1	BST-D001	696	552	1
2	BST-D002	2024	552	1
3	BST-D003	445	552	1
4	BST-D004	1106	552	1
5	BST-D005	696	552	6
6	BST-D006	981	552	1
7	BST-D007	695	552	8
8	BST-D008	1285	552	4
9	BST-D009	676	552	4
10	BST-D010	956	552	3
11	BST-D011	972	552	2
12	BST-D012	446	552	4
13	BST-D013	1506	552	4
14	BST-D014	1040	552	2
15	BST-D016	1539	552	2
16	BST-D017	1994	552	2
17	BST-D018	746	552	4
18	BST-D019	1215	552	2
19	BST-D021	728	552	1
20	BST-D022	527	552	2
21	BST-D023	386	552	1
22	BST-D062	536	552	1
23	BST-D080	702	552	5
24	BST-D081	978	552	2
25	BST-D084	1536	552	1

工程號	J857	類別		物料號	-	
地盘	啟德6552	制圖	刘灿	2021-12-14	圖號	BST-E01
图纸名称	铝板加工图	復核	徐詳坤	2021-12-15	數量	-
材料	2mm THK. 铝板	批准	林仁安	2021-12-16	單件重量	- (KG)

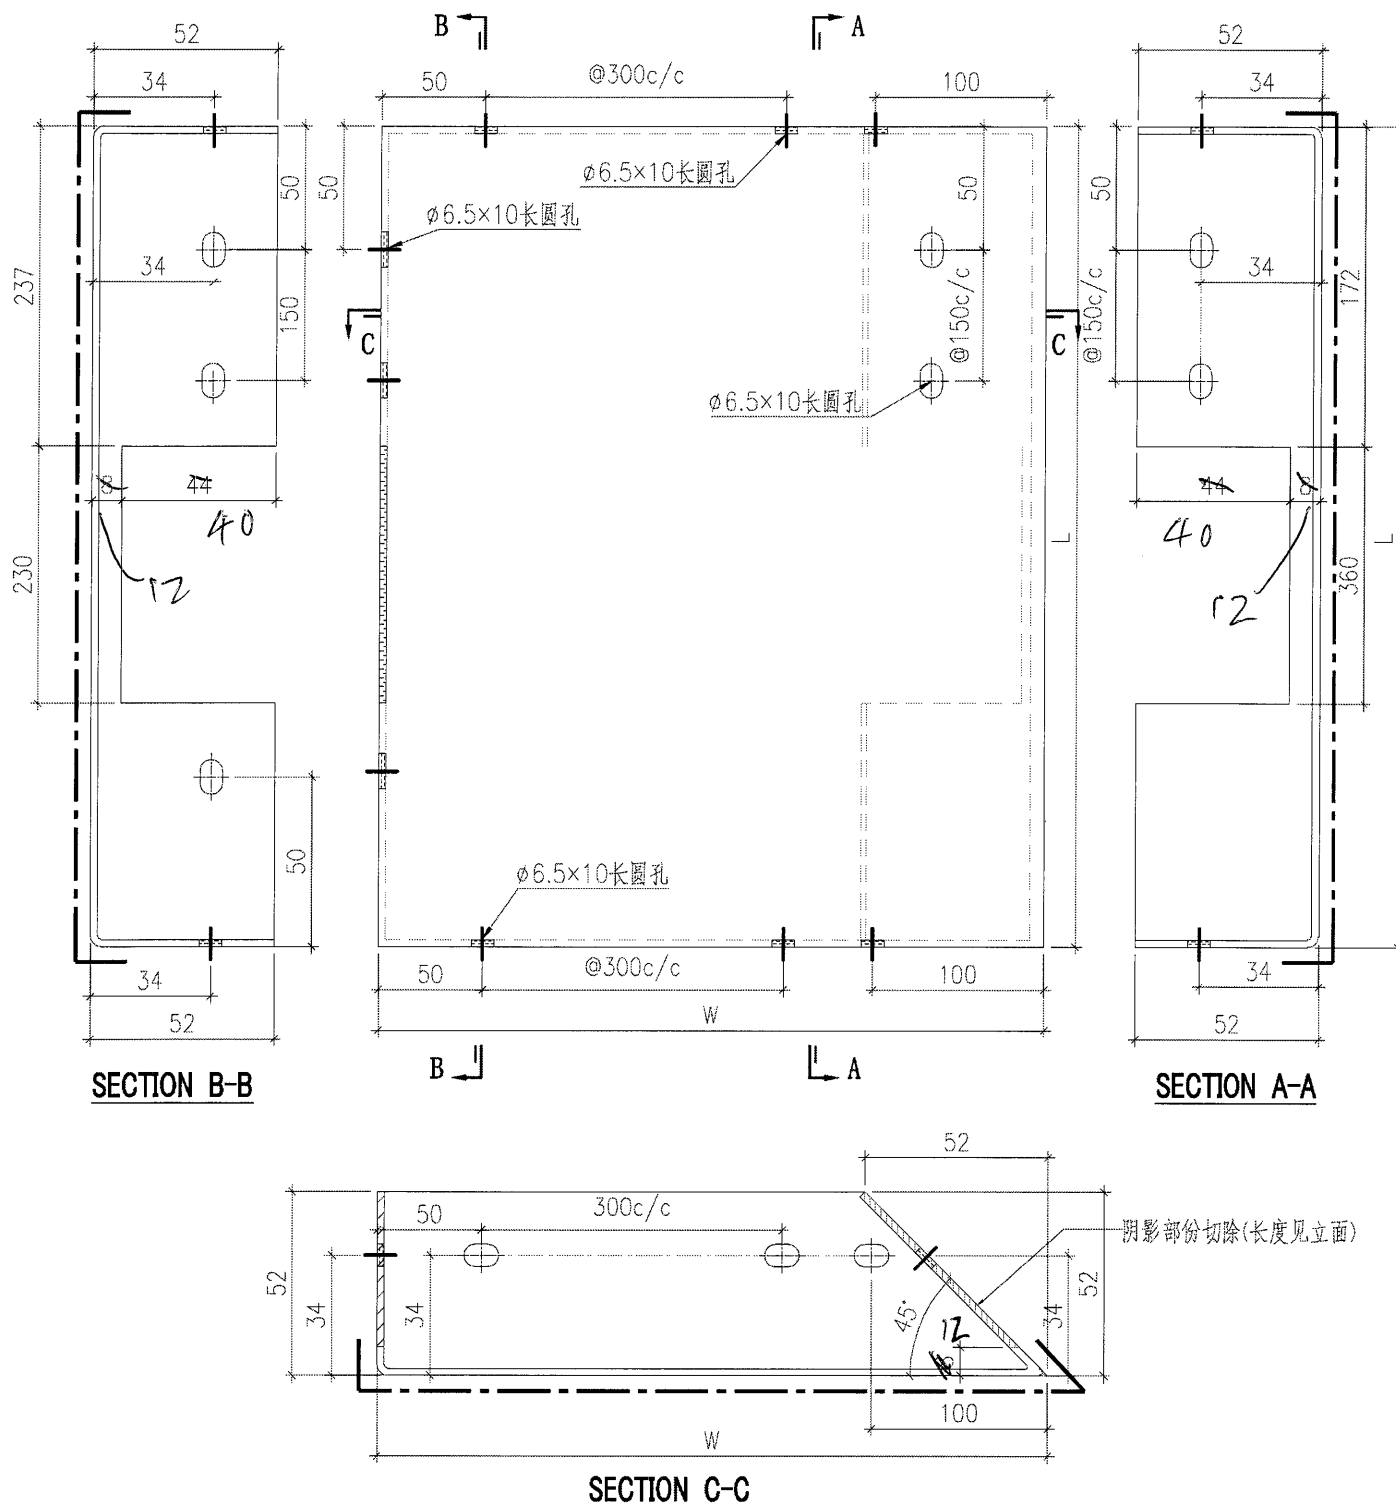

序號	鋁板編號	寬度 (W)	高度 (H)	數量
1	BST-EY001	740	552	1
2	BST-EY003	2125	552	1
3	BST-EY014	1311	552	1

 美特鋁質有限公司 MIDI Aluminium Fabricator Ltd.						工程號	J857	類別		物料號	-			
						地盘	啟德6552	制圖	刘灿	2021-12-14	圖號	BST-E02		
修改	-	-	-	採用工廠	✓	地盤		圖紙名稱	铝板加工图	復核	徐詳坤	2021-12-15	數量	-
日期	-	-	-	材料颜色	BCK3M96296S-ZD1			材料	2mm THK. 铝板	批准	林仁安	2021-12-16	單件重量	- (KG)

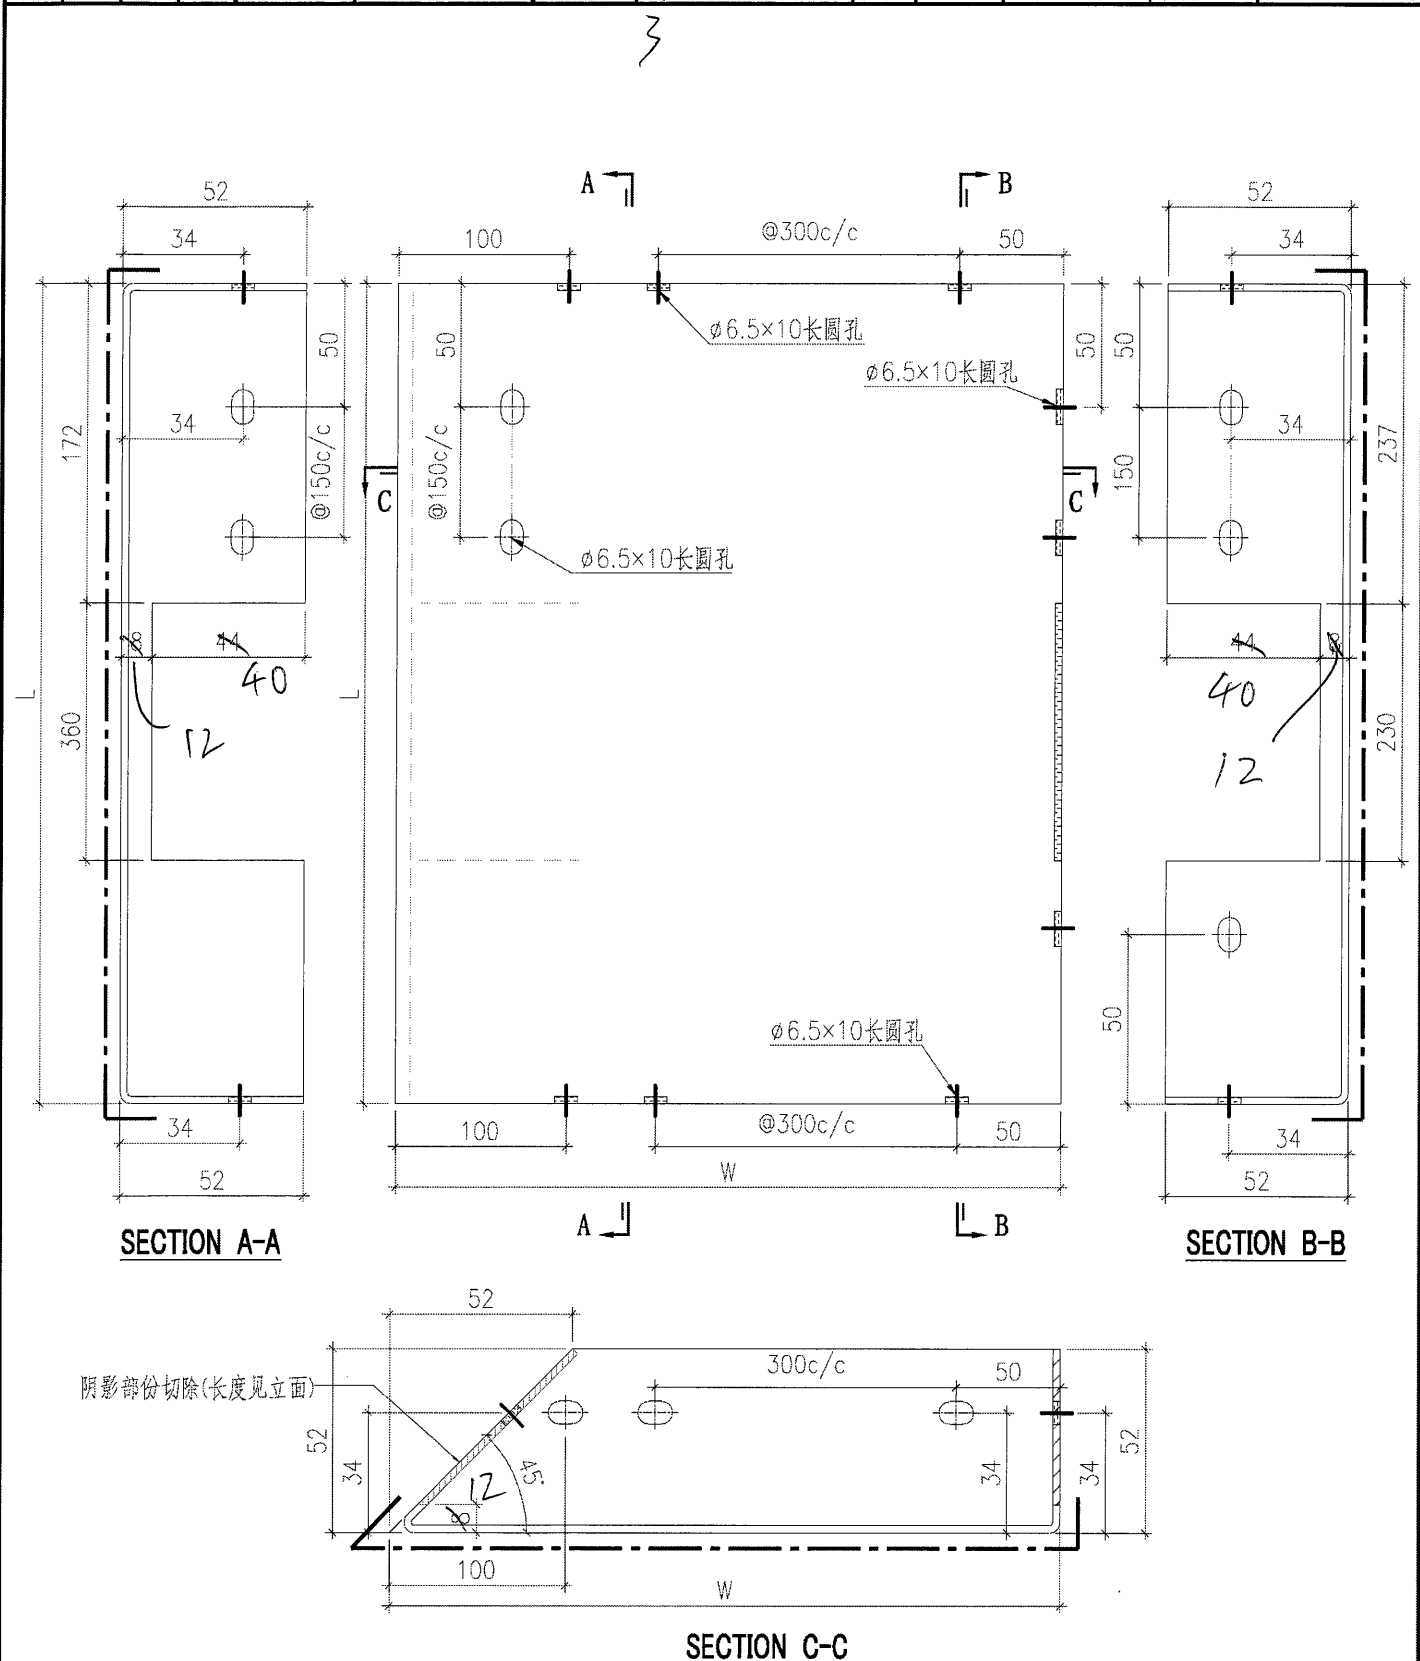

序號	鋁板編號	寬度 (W)	高度 (H)	數量
1	BST-EZ001	1601	552	1
2	BST-EZ004	1450	552	1
3	BST-EZ005	490	552	1


 美特鋁質有限公司 MIDI Aluminium Fabricator Ltd.				工程號	J857	類別		物料號	-					
				地盘	啟德6552	制圖	刘灿	2021-12-14	圖號	BST-G02				
修改	-	-	-	採用工廠	✓	地盤		圖紙名稱	铝板加工图	復核	徐詳坤	2021-12-15	數量	-
日期	-	-	-	材料颜色	ECK3M96295S-ZD1		材料	2mm THK. 铝板	批准	林仁安	2021-12-16	單件重量	-	(KG)

3

序號	鋁板編號	寬度 (W)	高度 (H)	數量
1	BST-G001	696	537	1
2	BST-G002	2024	537	1
3	BST-G003	445	537	1
4	BST-G004	1106	537	1
5	BST-G005	696	537	6
6	BST-G006	981	537	1
7	BST-G007	695	537	8
8	BST-G008	1285	537	4
9	BST-G009	676	537	4
10	BST-G010	956	537	3
11	BST-G011	972	537	2
12	BST-G012	446	537	4
13	BST-G013	1506	537	4
14	BST-G014	1040	537	2
15	BST-G016	1539	537	2
16	BST-G017	1994	537	2
17	BST-G018	746	537	4
18	BST-G019	1215	537	2
19	BST-G021	728	537	1
20	BST-G022	527	537	2
21	BST-G023	386	537	1
22	BST-G062	536	537	1
23	BST-G080	702	537	5
24	BST-G081	978	537	2
25	BST-G084	1536	537	1

 美特鋁質有限公司 MIDI Aluminium Fabricator Ltd.						工程號	J857	類別		物料號	-		
修改	-	-	-	採用工廠	✓	地盤		制圖	刘灿	2021-12-14	圖號	BST-H01	
日期	-	-	-	材料颜色	BCK3M96295S-ZD1		图纸名称	铝板加工图	復核	徐詳坤	2021-12-15	數量	-
							材料	2mm THK. 铝板	批准	林仁安	2021-12-16	單件重量	- (KG)


3

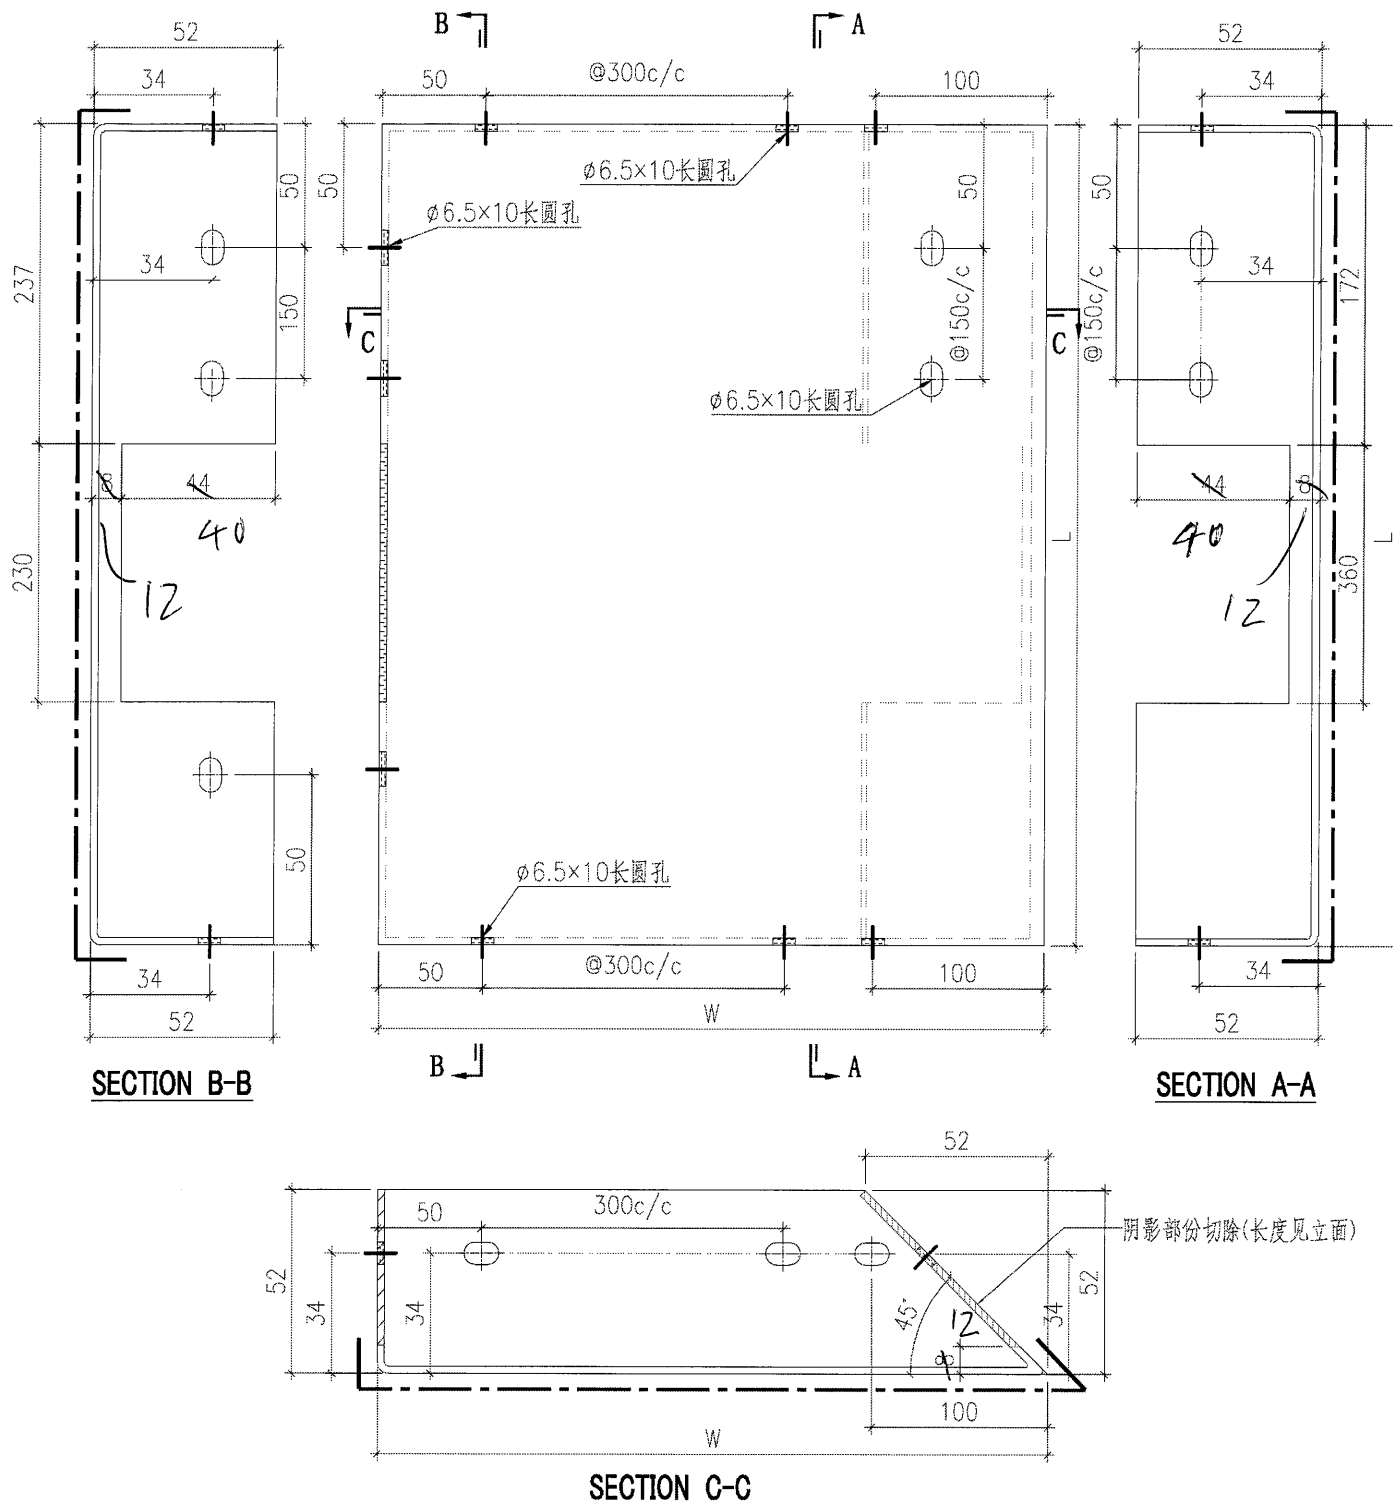

序號	鋁板編號	寬度 (W)	高度 (H)	數量
1	BST-HY001	740	537	1
2	BST-HY003	2125	537	1
3	BST-HY014	1311	537	1

 美特鋁質有限公司 MIDI Aluminium Fabricator Ltd.						工程號	J857	類別		物料號	-		
						地盘	啟德G552	制圖	刘灿	2021-12-14	圖號	BST-H02	
修改	-	-	-	採用工廠	✓	地盘		復核	徐詳坤	2021-12-15	數量	-	
日期	-	-	-	材料颜色	ECK3M96295S-ZD1		材料	2mm THK. 铝板	批准	林仁安	2021-12-16	單件重量	- (KG)

3

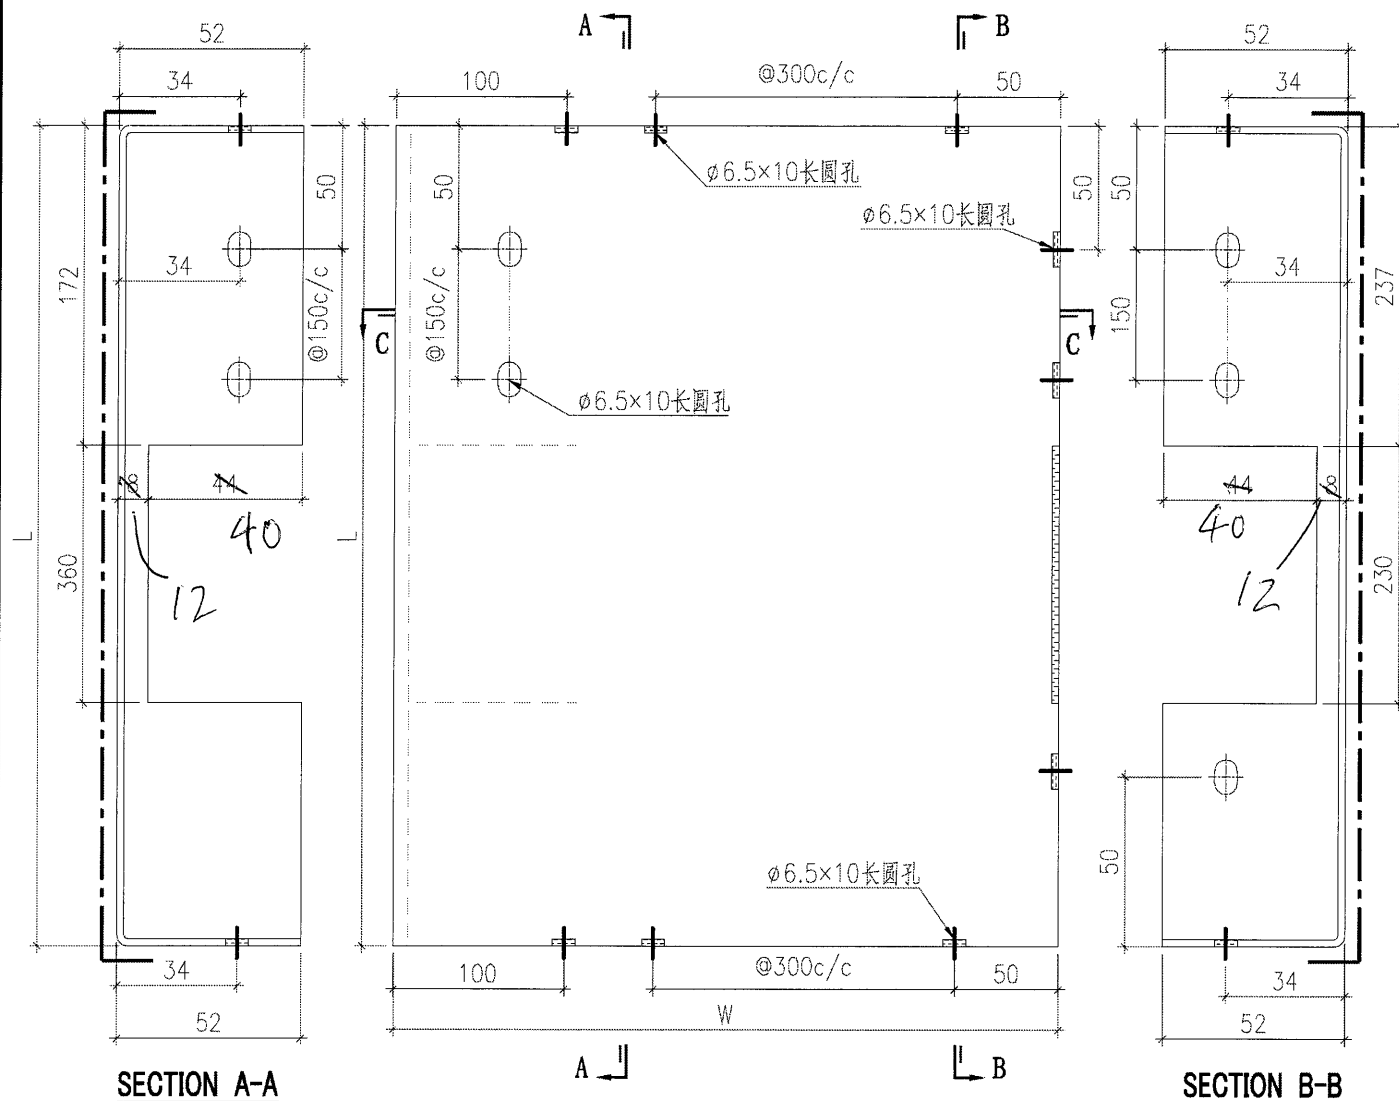

序號	铝板編號	寬度 (W)	高度 (H)	數量
1	BST-HZ001	1601	537	1
2	BST-HZ004	1450	537	1
3	BST-HZ005	490	537	1