



工程指示 / 要求簡箋(E.I.)

工程指示編號：EI / 4328 / 22 修改版次：A

工程編號：J857 工程名稱：啟德 6552

工程項目：幕牆單元件 - 廠用鋁板 BM(第二批)

收件人：生統

發件人：Yancy Chen

日期：07/03/2022

☐ 要求提供 / ☐ 確認 事項：

- | | | |
|------------------------------------|-------------------------------------|-------------------------------|
| ☐ 初步鋁料 B.M. | ☐ 加工拆圖，然後生產 | ☐ 尺寸表 |
| ☐ 正式鋁料 B.M. | ☐ 技術上資料 / 指示 | ☐ 報價 |
| ☐ 配件 B.M. | ☐ 樣辦或貨品說明書 | ☐ 分判合約 |
| ☐ 其他：_____ | | |

內容：

按附件修改 BM 表和圖紙，訂購和生產鋁板，送廠。

AL1 - Dark Bronze 古銅色，色號：ECD3M96294S-ZD1 (PVDF, 3 coatings).

AL2 - Dark Grey 深灰色，色號：ECK3M96295S-ZD1 (PVDF, 3 coatings)

AL3 - Silver 銀色，色號：ECK3D08184S-ZD1 (PVDF, 3 coatings).

請在 30/03/2022 前完成上列要求。

附：1 + 27 頁

以上項目為：

☐ 原合約工程包

☐ 原合約工程加 / 減賬

☐ 新工程報價

原因：-

分發東莞各部門：

- | | | | |
|--|--|---|---|
| ☐ () 生產技術總監 ☐ 連附件 | ☐ () 技術部 ☐ 連附件 | ☐ () 生產部 ☐ 連附件 | ☐ () 機械設計部 ☐ 連附件 |
| ☐ () 採購部 ☐ 連附件 | ☒ (/) 生產統籌部 ☐ 連附件 | | |
| ☐ () 質檢部 ☐ 連附件 | ☐ () 會計部 ☐ 連附件 | ☐ () 報關組 ☐ 連附件 | ☐ () 其他 小羅 ☐ 連附件 |

分發香港各部門：

- | | | | |
|---|--|---|---|
| ☐ () 行政部 ☐ 連附件 | ☐ () 會計部 ☐ 連附件 | ☐ () 統籌部 ☐ 連附件 | ☐ () 工程部地盤科文 ☐ 連附件 |
| ☐ () 採購部 ☐ 連附件 | ☐ () QS 部 ☐ 連附件 | ☐ () 維修部 ☐ 連附件 | ☐ () 其他 ☐ 連附件 |

傳遞編號：

發件人簽署：

項目經理簽署：

美特鋁質 有限公司 MIDI Aluminium Fabricator Ltd.			工程號:	J-857	計算:	刘灿			日期:	2022.01.06			送呈:		施哥
			地盤名稱:	啟德6552	核對:	徐祥坤			日期:	2022.01.07			副本:		细佬
			廠用鋁板B.M.表	項目類別:	第二批	批准:	林仁安			日期:	2022.01.12				
BM編號:			修改版次:	C	A/C Code:	2022.03.05			總V.F.:	924.686			總重量:	6486.22	
序號	修改內容	鋁板圖號	鋁板名稱	顏色	實用	後備	總數	總重量	單件展開面積	總展開面積	單件V.F.	總V.F.	圖紙編號		
									平方米					平方米	
1		BST-CY001	3mm厚铝板	ECK3M96295S-ZD1	7	0	7	24.557	0.647	4.531	0.477	3.342	BST-C01		
2		BST-CY003	3mm厚铝板	ECK3M96295S-ZD1	7	0	7	63.967	1.686	11.802	1.372	9.605	BST-C01		
3		BST-CY007	3mm厚铝板	ECK3M96295S-ZD1	30	0	30	235.851	1.451	43.515	1.169	35.078	BST-C01		
4		BST-CY008	3mm厚铝板	ECK3M96295S-ZD1	30	0	30	141.828	0.872	26.168	0.671	20.136	BST-C01		
5		BST-CY011	3mm厚铝板	ECK3M96295S-ZD1	10	0	10	52.195	0.963	9.630	0.749	7.494	BST-C01		
6		BST-CY013	3mm厚铝板	ECK3M96295S-ZD1	10	0	10	41.178	0.760	7.598	0.574	5.743	BST-C01		
7		BST-CY014	3mm厚铝板	ECK3M96295S-ZD1	7	0	7	40.804	1.076	7.529	0.846	5.924	BST-C01		
8		BST-CY015	3mm厚铝板	ECK3M96295S-ZD1	11	0	11	22.894	0.384	4.224	0.251	2.757	BST-C03		
9		BST-CZ001	3mm厚铝板	ECK3M96295S-ZD1	7	0	7	49.056	1.293	9.051	1.034	7.235	BST-C02		
10	C修改	BST-CZ004	3mm厚铝板	ECK3M96295S-ZD1	0	0	0	0.000	1.180	0.000	0.936	0.000	BST-C02		
11		BST-CZ005	3mm厚铝板	ECK3M96295S-ZD1	7	0	7	17.443	0.460	3.218	0.316	2.211	BST-C02		
12		BST-CZ006	3mm厚铝板	ECK3M96295S-ZD1	30	0	30	235.851	1.451	43.515	1.169	35.078	BST-C02		
13		BST-CZ009	3mm厚铝板	ECK3M96295S-ZD1	30	0	30	141.828	0.872	26.168	0.671	20.136	BST-C02		
14		BST-CZ010	3mm厚铝板	ECK3M96295S-ZD1	10	0	10	68.048	1.256	12.555	1.001	10.013	BST-C02		
15		BST-CZ012	3mm厚铝板	ECK3M96295S-ZD1	11	0	11	31.614	0.530	5.833	0.377	4.143	BST-C02		
16		BST-CZ016	3mm厚铝板	ECK3M96295S-ZD1	11	0	11	61.751	1.036	11.393	0.812	8.932	BST-C04		
17	C新增	BST-CZ030	3mm厚铝板	ECK3M96295S-ZD1	7	0	7	44.902	1.184	8.285	0.939	6.575	BST-C05		
18		BST-D001	3mm厚铝板	ECK3M96295S-ZD1	2	0	2	5.689	0.525	1.050	0.384	0.768	BST-D01		
19		BST-D002	3mm厚铝板	ECK3M96295S-ZD1	2	0	2	15.132	1.396	2.792	1.117	2.234	BST-D01		
20		BST-D003	3mm厚铝板	ECK3M96295S-ZD1	2	0	2	3.904	0.360	0.720	0.246	0.491	BST-D01		
21		BST-D004	3mm厚铝板	ECK3M96295S-ZD1	2	0	2	8.604	0.794	1.588	0.611	1.221	BST-D01		
22		BST-D005	3mm厚铝板	ECK3M96295S-ZD1	12	0	12	34.133	0.525	6.298	0.384	4.610	BST-D01		
23		BST-D006	3mm厚铝板	ECK3M96295S-ZD1	2	0	2	7.715	0.712	1.424	0.542	1.083	BST-D01		

美特鋁質 有限公司 MIDI Aluminium Fabricator Ltd.			工程號:	J-857	計算:	刘灿			日期:	2022.01.06			送呈:		施哥
			地盤名稱:	啟德6552	核對:	徐祥坤			日期:	2022.01.07			副本:		细佬
廠用鋁板B.M.表			項目類別:	第二批	批准:	林仁安			日期:	2022.01.12					
BM編號:			修改版次:	C	A/C Code:	2022.03.05			總V.F.:	924.686			總重量:	6486.22	
序號	修改內容	鋁板圖號	鋁板名稱	顏色	實用	後備	總數	總重量	單件展開面積	總展開面積	單件V.F.	總V.F.	圖紙編號		
									平方米		平方米				
24		BST-D007	3mm厚铝板	ECK3M96295S-ZD1	16	0	16	45.454	0.524	8.386	0.384	6.138	BST-D01		
25		BST-D008	3mm厚铝板	ECK3M96295S-ZD1	8	0	8	39.509	0.911	7.289	0.709	5.675	BST-D01		
26		BST-D009	3mm厚铝板	ECK3M96295S-ZD1	8	0	8	22.186	0.512	4.093	0.373	2.985	BST-D01		
27		BST-D010	3mm厚铝板	ECK3M96295S-ZD1	6	0	6	22.613	0.695	4.172	0.528	3.166	BST-D01		
28		BST-D011	3mm厚铝板	ECK3M96295S-ZD1	4	0	4	15.303	0.706	2.823	0.537	2.146	BST-D01		
29		BST-D012	3mm厚铝板	ECK3M96295S-ZD1	8	0	8	15.644	0.361	2.886	0.246	1.970	BST-D01		
30		BST-D013	3mm厚铝板	ECK3M96295S-ZD1	8	0	8	45.795	1.056	8.449	0.831	6.650	BST-D01		
31		BST-D014	3mm厚铝板	ECK3M96295S-ZD1	4	0	4	16.270	0.750	3.002	0.574	2.296	BST-D01		
32		BST-D016	3mm厚铝板	ECK3M96295S-ZD1	4	0	4	23.367	1.078	4.311	0.850	3.398	BST-D01		
33		BST-D017	3mm厚铝板	ECK3M96295S-ZD1	4	0	4	29.838	1.376	5.505	1.101	4.403	BST-D01		
34		BST-D018	3mm厚铝板	ECK3M96295S-ZD1	8	0	8	24.178	0.558	4.461	0.412	3.294	BST-D01		
35		BST-D019	3mm厚铝板	ECK3M96295S-ZD1	4	0	4	18.759	0.865	3.461	0.671	2.683	BST-D01		
36		BST-D021	3mm厚铝板	ECK3M96295S-ZD1	2	0	2	5.916	0.546	1.092	0.402	0.804	BST-D01		
37	C修改	BST-D022	3mm厚铝板	ECK3M96295S-ZD1	0	0	0	0.000	0.414	0.000	0.291	0.000	BST-D01		
38		BST-D023	3mm厚铝板	ECK3M96295S-ZD1	2	0	2	3.484	0.321	0.643	0.213	0.426	BST-D01		
39		BST-D062	3mm厚铝板	ECK3M96295S-ZD1	2	0	2	4.551	0.420	0.840	0.296	0.592	BST-D01		
40		BST-D080	3mm厚铝板	ECK3M96295S-ZD1	10	0	10	28.657	0.529	5.287	0.388	3.875	BST-D01		
41		BST-D081	3mm厚铝板	ECK3M96295S-ZD1	4	0	4	15.388	0.710	2.839	0.540	2.159	BST-D01		
42		BST-D084	3mm厚铝板	ECK3M96295S-ZD1	2	0	2	11.662	1.076	2.152	0.848	1.696	BST-D01		
43	C新增	BST-D090	3mm厚铝板	ECK3M96295S-ZD1	4	0	4	9.102	0.420	1.679	0.296	1.183	BST-D03		
44		BST-EY001	3mm厚铝板	ECK3M96295S-ZD1	2	0	2	6.137	0.566	1.132	0.408	0.816	BST-E01		
45		BST-EY003	3mm厚铝板	ECK3M96295S-ZD1	2	0	2	15.986	1.475	2.949	1.172	2.345	BST-E01		
46		BST-EY014	3mm厚铝板	ECK3M96295S-ZD1	2	0	2	10.197	0.941	1.881	0.723	1.446	BST-E01		


美特鋁質有限公司 MIDI Aluminium Fabricator Ltd.			工程號:	J-857	計算:	刘灿			日期:	2022.01.06			送呈:		施哥
			地盤名稱:	啟德6552	核對:	徐祥坤			日期:	2022.01.07			副本:		细佬
			廠用鋁板B.M.表	項目類別:	第二批	批准:	林仁安			日期:	2022.01.12				
BM編號:			修改版次:	C	A/C Code:	2022.03.05			總V.F.:	924.686			總重量:	6486.22	
序號	修改內容	鋁板圖號	鋁板名稱	顏色		實用	後備	總數	總重量	單件展開面積	總展開面積	單件V.F.	總V.F.	圖紙編號	
										平方米		平方米			
47		BST-EZ001	3mm厚铝板	ECK3M96295S-ZD1		2	0	2	12.259	1.131	2.262	0.883	1.766	BST-E02	
48	C修改	BST-EZ004	3mm厚铝板	ECK3M96295S-ZD1		0	0	0	0.000	1.032	0.000	0.800	0.000	BST-E02	
49		BST-EZ005	3mm厚铝板	ECK3M96295S-ZD1		2	0	2	4.359	0.402	0.804	0.270	0.540	BST-E02	
50	C新增	BST-EZ030	3mm厚铝板	ECK3M96295S-ZD1		2	0	2	11.221	1.035	2.070	0.803	1.605	BST-E03	
51		BST-F001	3mm厚铝板	ECK3M96295S-ZD1		49	0	49	515.809	1.942	95.168	1.613	79.034	BST-F01	
52		BST-G001	3mm厚铝板	ECK3M96295S-ZD1		1	0	1	2.779	0.513	0.513	0.374	0.374	BST-G01	
53		BST-G002	3mm厚铝板	ECK3M96295S-ZD1		1	0	1	7.393	1.364	1.364	1.087	1.087	BST-G01	
54		BST-G003	3mm厚铝板	ECK3M96295S-ZD1		1	0	1	1.907	0.352	0.352	0.239	0.239	BST-G01	
55		BST-G004	3mm厚铝板	ECK3M96295S-ZD1		1	0	1	4.204	0.776	0.776	0.594	0.594	BST-G01	
56		BST-G005	3mm厚铝板	ECK3M96295S-ZD1		6	0	6	16.676	0.513	3.077	0.374	2.243	BST-G01	
57		BST-G006	3mm厚铝板	ECK3M96295S-ZD1		1	0	1	3.770	0.695	0.695	0.527	0.527	BST-G01	
58		BST-G007	3mm厚铝板	ECK3M96295S-ZD1		8	0	8	22.207	0.512	4.097	0.373	2.986	BST-G01	
59		BST-G008	3mm厚铝板	ECK3M96295S-ZD1		4	0	4	19.303	0.890	3.561	0.690	2.760	BST-G01	
60		BST-G009	3mm厚铝板	ECK3M96295S-ZD1		4	0	4	10.840	0.500	2.000	0.363	1.452	BST-G01	
61		BST-G010	3mm厚铝板	ECK3M96295S-ZD1		3	0	3	11.048	0.679	2.038	0.513	1.540	BST-G01	
62		BST-G011	3mm厚铝板	ECK3M96295S-ZD1		2	0	2	7.477	0.690	1.379	0.522	1.044	BST-G01	
63		BST-G012	3mm厚铝板	ECK3M96295S-ZD1		4	0	4	7.643	0.353	1.410	0.240	0.958	BST-G01	
64		BST-G013	3mm厚铝板	ECK3M96295S-ZD1		4	0	4	22.374	1.032	4.128	0.809	3.235	BST-G01	
65		BST-G014	3mm厚铝板	ECK3M96295S-ZD1		2	0	2	7.949	0.733	1.467	0.558	1.117	BST-G01	
66		BST-G016	3mm厚铝板	ECK3M96295S-ZD1		2	0	2	11.416	1.053	2.106	0.826	1.653	BST-G01	
67		BST-G017	3mm厚铝板	ECK3M96295S-ZD1		2	0	2	14.578	1.345	2.690	1.071	2.142	BST-G01	
68		BST-G018	3mm厚铝板	ECK3M96295S-ZD1		4	0	4	11.812	0.545	2.179	0.401	1.602	BST-G01	
69		BST-G019	3mm厚铝板	ECK3M96295S-ZD1		2	0	2	9.165	0.845	1.691	0.652	1.305	BST-G01	

美特鋁質 有限公司 MIDI Aluminium Fabricator Ltd.			工程號:	J-857	計算:	刘灿			日期:	2022.01.06			送呈:		施哥
			地盤名稱:	啟德6552	核對:	徐祥坤			日期:	2022.01.07			副本:		细佬
			廠用鋁板B.M.表	項目類別:	第二批	批准:	林仁安			日期:	2022.01.12				
BM編號:			修改版次:	C	A/C Code:	2022.03.05			總V.F.:	924.686			總重量:	6486.22	
序號	修改內容	鋁板圖號	鋁板名稱	顏色		實用	後備	總數	總重量	單件展開面積	總展開面積	單件V.F.	總V.F.	圖紙編號	
										平方米		平方米			
70		BST-G021	3mm厚鋁板	ECK3M96295S-ZD1		1	0	1	2.891	0.533	0.533	0.391	0.391	BST-G01	
71	C修改	BST-G022	3mm厚鋁板	ECK3M96295S-ZD1		0	0	0	0.000	0.404	0.000	0.283	0.000	BST-G01	
72		BST-G023	3mm厚鋁板	ECK3M96295S-ZD1		1	0	1	1.702	0.314	0.314	0.207	0.207	BST-G01	
73		BST-G062	3mm厚鋁板	ECK3M96295S-ZD1		1	0	1	2.224	0.410	0.410	0.288	0.288	BST-G01	
74		BST-G080	3mm厚鋁板	ECK3M96295S-ZD1		5	0	5	14.001	0.517	2.583	0.377	1.885	BST-G01	
75		BST-G081	3mm厚鋁板	ECK3M96295S-ZD1		2	0	2	7.518	0.694	1.387	0.525	1.050	BST-G01	
76		BST-G084	3mm厚鋁板	ECK3M96295S-ZD1		1	0	1	5.698	1.051	1.051	0.825	0.825	BST-G01	
77	C新增	BST-G090	3mm厚鋁板	ECK3M96295S-ZD1		2	0	2	4.447	0.410	0.820	0.288	0.576	BST-G03	
78		BST-HY001	3mm厚鋁板	ECK3M96295S-ZD1		1	0	1	2.998	0.553	0.553	0.397	0.397	BST-H01	
79		BST-HY003	3mm厚鋁板	ECK3M96295S-ZD1		1	0	1	7.810	1.441	1.441	1.141	1.141	BST-H01	
80		BST-HY014	3mm厚鋁板	ECK3M96295S-ZD1		1	0	1	4.982	0.919	0.919	0.703	0.703	BST-H01	
81		BST-HZ001	3mm厚鋁板	ECK3M96295S-ZD1		1	0	1	5.990	1.105	1.105	0.859	0.859	BST-H02	
82	C修改	BST-HZ004	3mm厚鋁板	ECK3M96295S-ZD1		0	0	0	0.000	1.008	0.000	0.778	0.000	BST-H02	
83		BST-HZ005	3mm厚鋁板	ECK3M96295S-ZD1		1	0	1	2.130	0.393	0.393	0.263	0.263	BST-H02	
84	C新增	BST-HZ030	3mm厚鋁板	ECK3M96295S-ZD1		1	0	1	5.413	0.999	0.999	0.781	0.781	BST-H03	
85		BST-M001	3mm厚鋁板	ECK3M96295S-ZD1		7	0	7	22.764	0.600	4.200	0.450	3.147	BST-M01	
86		BST-M002	3mm厚鋁板	ECK3M96295S-ZD1		7	0	7	60.552	1.596	11.172	1.308	9.153	BST-M01	
87		BST-M003	3mm厚鋁板	ECK3M96295S-ZD1		7	0	7	15.622	0.412	2.882	0.287	2.012	BST-M01	
88		BST-M004	3mm厚鋁板	ECK3M96295S-ZD1		7	0	7	34.431	0.908	6.353	0.714	5.001	BST-M01	
89		BST-M005	3mm厚鋁板	ECK3M96295S-ZD1		52	0	52	169.104	0.600	31.200	0.450	23.380	BST-M01	
90		BST-M006	3mm厚鋁板	ECK3M96295S-ZD1		7	0	7	30.874	0.814	5.696	0.634	4.436	BST-M01	
91		BST-M007	3mm厚鋁板	ECK3M96295S-ZD1		56	0	56	181.884	0.599	33.558	0.449	25.142	BST-M01	
92		BST-M008	3mm厚鋁板	ECK3M96295S-ZD1		28	0	28	158.096	1.042	29.169	0.830	23.243	BST-M01	


 美特鋁質 有限公司 MIDI Aluminium Fabricator Ltd.			工程號:	J-857	計算:	刘灿			日期:	2022.01.06			送呈:		施哥	
			地盤名稱:	啟德6552	核對:	徐祥坤			日期:	2022.01.07			副本:		细佬	
廠用鋁板B.M.表			項目類別:	第二批	批准:	林仁安			日期:	2022.01.12						
BM編號:			修改版次:	C	A/C Code:	2022.03.05			總V.F.:	924.686			總重量:	6486.22		
序號	修改內容	鋁板圖號	鋁板名稱	顏色	實用	後備	總數	總重量	單件展開面 積	總展開面積	單件V.F.	總V.F.	圖紙編號			
									平方米			平方米				
93		BST-M009	3mm厚铝板	ECK3M96295S-ZD1	48	0	48	152.194	0.585	28.080	0.437	20.961	BST-M01			
94		BST-M010	3mm厚铝板	ECK3M96295S-ZD1	21	0	21	90.487	0.795	16.695	0.618	12.969	BST-M01			
95		BST-M011	3mm厚铝板	ECK3M96295S-ZD1	14	0	14	61.235	0.807	11.298	0.628	8.791	BST-M01			
96		BST-M012	3mm厚铝板	ECK3M96295S-ZD1	148	0	148	330.891	0.413	61.050	0.288	42.641	BST-M01			
97		BST-M013	3mm厚铝板	ECK3M96295S-ZD1	28	0	28	183.250	1.208	33.810	0.973	27.241	BST-M01			
98		BST-M014	3mm厚铝板	ECK3M96295S-ZD1	14	0	14	65.105	0.858	12.012	0.672	9.406	BST-M01			
99		BST-M016	3mm厚铝板	ECK3M96295S-ZD1	14	0	14	93.503	1.232	17.252	0.994	13.919	BST-M01			
100		BST-M017	3mm厚铝板	ECK3M96295S-ZD1	14	0	14	119.397	1.574	22.029	1.288	18.034	BST-M01			
101		BST-M018	3mm厚铝板	ECK3M96295S-ZD1	28	0	28	96.747	0.638	17.850	0.482	13.494	BST-M01			
102		BST-M019	3mm厚铝板	ECK3M96295S-ZD1	14	0	14	75.064	0.989	13.850	0.785	10.988	BST-M01			
103		BST-M021	3mm厚铝板	ECK3M96295S-ZD1	7	0	7	23.675	0.624	4.368	0.470	3.292	BST-M01			
104	C修改	BST-M022	3mm厚铝板	ECK3M96295S-ZD1	0	0	0	0.000	0.473	0.000	0.340	0.000	BST-M01			
105		BST-M023	3mm厚铝板	ECK3M96295S-ZD1	108	0	108	215.120	0.368	39.690	0.249	26.930	BST-M01			
106		BST-M026	3mm厚铝板	ECK3M96295S-ZD1	10	0	10	44.187	0.815	8.153	0.635	6.350	BST-M01			
107		BST-M028	3mm厚铝板	ECK3M96295S-ZD1	10	0	10	63.942	1.180	11.798	0.949	9.490	BST-M01			
108		BST-M029	3mm厚铝板	ECK3M96295S-ZD1	10	0	10	28.049	0.518	5.175	0.379	3.786	BST-M01			
109		BST-M031	3mm厚铝板	ECK3M96295S-ZD1	20	0	20	115.283	1.064	21.270	0.849	16.977	BST-M01			
110		BST-M032	3mm厚铝板	ECK3M96295S-ZD1	20	0	20	42.926	0.396	7.920	0.274	5.478	BST-M01			
111		BST-M035	3mm厚铝板	ECK3M96295S-ZD1	20	0	20	76.422	0.705	14.100	0.540	10.801	BST-M01			
112		BST-M037	3mm厚铝板	ECK3M96295S-ZD1	20	0	20	112.357	1.037	20.730	0.826	16.512	BST-M01			
113		BST-M038	3mm厚铝板	ECK3M96295S-ZD1	20	0	20	147.316	1.359	27.180	1.103	22.067	BST-M01			
114		BST-M039	3mm厚铝板	ECK3M96295S-ZD1	20	0	20	102.601	0.947	18.930	0.748	14.961	BST-M01			
115		BST-M042	3mm厚铝板	ECK3M96295S-ZD1	10	0	10	69.593	1.284	12.840	1.039	10.388	BST-M01			

 美特鋁質 有限公司 MIDI Aluminium Fabricator Ltd.			工程號:	J-857	計算:	刘灿		日期:	2022.01.06			送呈:		施哥
			地盤名稱:	啟德6552	核對:	徐祥坤		日期:	2022.01.07			副本:		细佬
廠用鋁板B.M.表			項目類別:	第二批	批准:	林仁安		日期:	2022.01.12					
BM編號:			修改版次:	C	A/C Code:	2022.03.05		總V.F.:	924.686			總重量:	6486.22	
序號	修改內容	鋁板圖號	鋁板名稱	顏色	實用	後備	總數	總重量	單件展開面積	總展開面積	單件V.F.	總V.F.	圖紙編號	
									平方米			平方米		
116	C修改	BST-M043	3mm厚铝板	ECK3M96295S-ZD1	0	0	0	0.000	0.847	0.000	0.662	0.000	BST-M01	
117		BST-M046	3mm厚铝板	ECK3M96295S-ZD1	10	0	10	62.113	1.146	11.460	0.920	9.199	BST-M01	
118		BST-M048	3mm厚铝板	ECK3M96295S-ZD1	10	0	10	65.040	1.200	12.000	0.966	9.664	BST-M01	
119		BST-M049	3mm厚铝板	ECK3M96295S-ZD1	11	0	11	69.532	1.166	12.829	0.937	10.311	BST-M01	
120		BST-M062	3mm厚铝板	ECK3M96295S-ZD1	108	0	108	280.973	0.480	51.840	0.346	37.396	BST-M01	
121		BST-M080	3mm厚铝板	ECK3M96295S-ZD1	35	0	35	114.674	0.605	21.158	0.453	15.872	BST-M01	
122		BST-M081	3mm厚铝板	ECK3M96295S-ZD1	14	0	14	61.577	0.812	11.361	0.632	8.845	BST-M01	
123		BST-M082	3mm厚铝板	ECK3M96295S-ZD1	20	0	20	94.389	0.871	17.415	0.683	13.656	BST-M01	
124		BST-M083	3mm厚铝板	ECK3M96295S-ZD1	10	0	10	45.813	0.845	8.453	0.661	6.609	BST-M01	
125		BST-M084	3mm厚铝板	ECK3M96295S-ZD1	7	0	7	46.666	1.230	8.610	0.992	6.946	BST-M01	
126	C新增	BST-M090	3mm厚铝板	ECK3M96295S-ZD1	10	0	10	43.414	0.801	8.010	0.623	6.227	BST-M03	
127	C新增	BST-M091	3mm厚铝板	ECK3M96295S-ZD1	14	0	14	36.422	0.480	6.720	0.346	4.848	BST-M03	
	總計:				1525		1525	6486.22	104.821	1196.72	81.04	924.686		

 美特鋁質有限公司 MIDI Aluminium Fabricator Ltd.					工程號	J857	類別		物料號	-		
					地盘	啟德6552	制圖	刘灿	2021-12-14	圖號	BST-M01	
修改	A	-	-	採用工廠	✓	地盘						
日期	2022.03.02	-	-	材料颜色	ECK3M96295S-ZD1	图纸名称	铝板加工图	復核	徐詳坤	2021-12-15	數量	-
						材料	3mm THK. 铝板	批准	林仁安	2021-12-16	單件重量	- (KG)

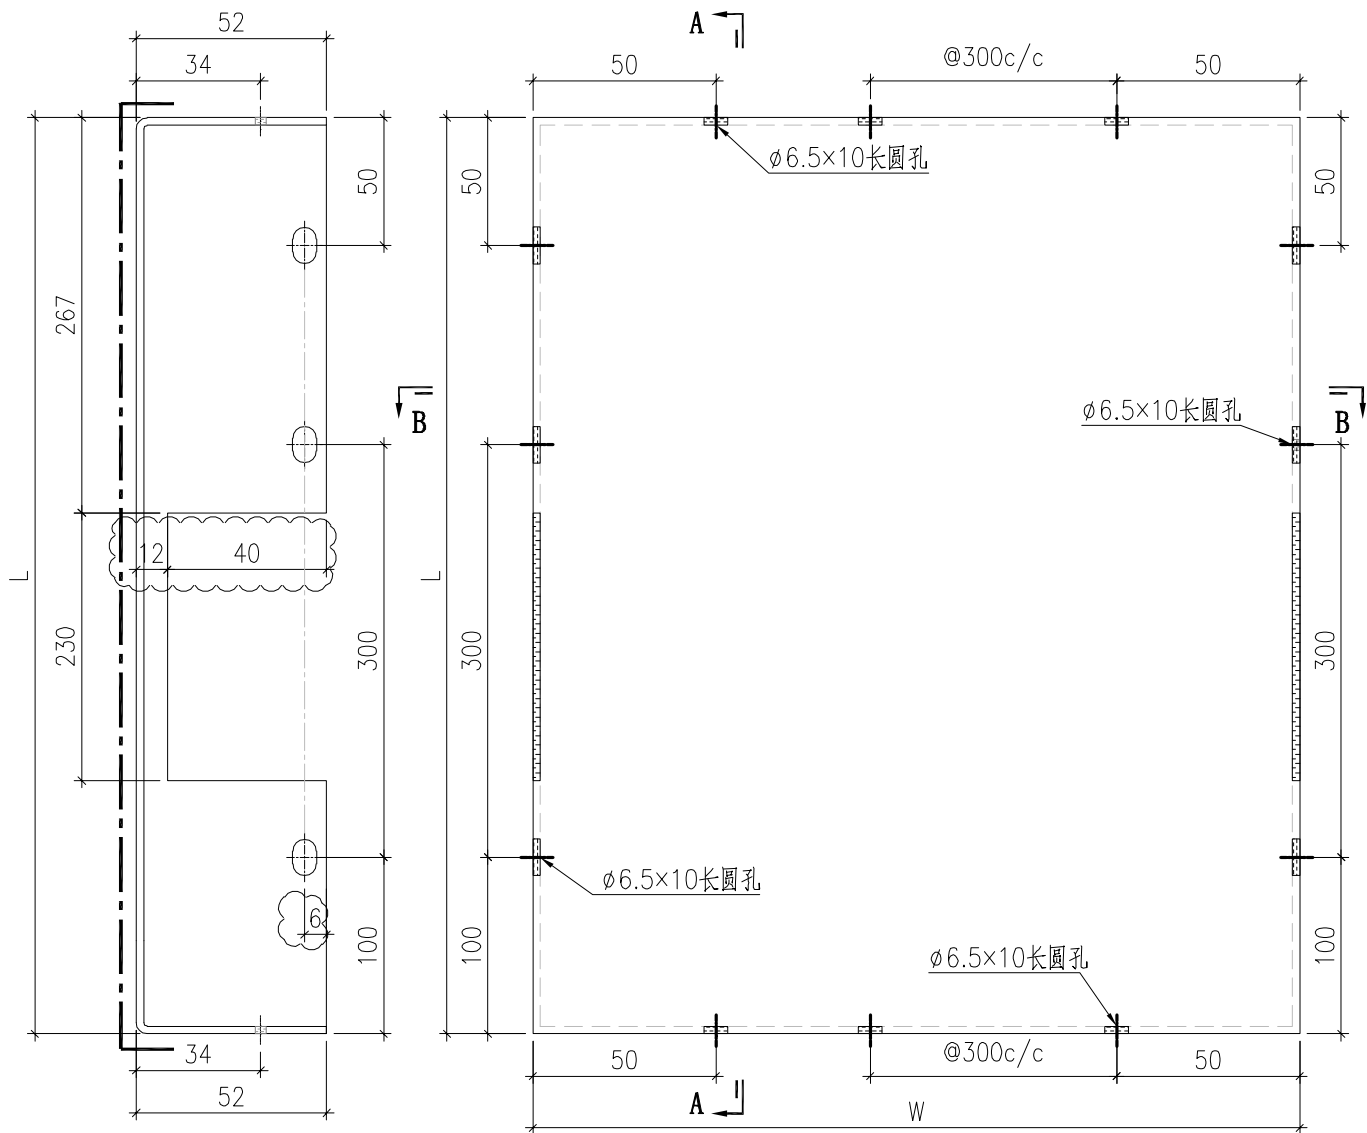

SECTION A-A

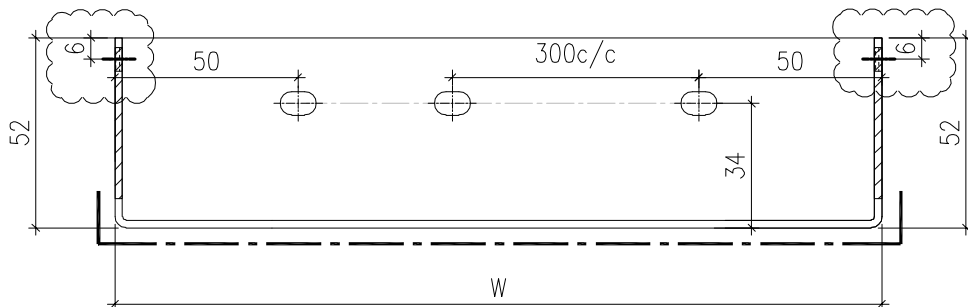

SECTION B-B


背板长宽数据見BST-M02

 美特鋁質有限公司 MIDI Aluminium Fabricator Ltd.						工程號	J857	類別		物料號	-			
						地盘	啟德6552	制圖	刘灿	2021-12-14	圖號	BST-M02		
修改	A	-	-	採用工廠	✓	地盘		图纸名称	铝板加工图	復核	徐詳坤	2021-12-15	數量	-
日期	2022.03.02	-	-	材料颜色	ECK3M96295S-ZD1			材料	{ 3mm } THK. 铝板	批准	林仁安	2021-12-16	單件重量	- (KG)


序號	鋁板編號	寬度 (W)	高度 (H)	数量
1	BST-M001	696	646	7
2	BST-M002	2024	646	7
3	BST-M003	445	646	7
4	BST-M004	1106	646	7
5	BST-M005	696	646	52
6	BST-M006	981	646	7
7	BST-M007	695	646	56
8	BST-M008	1285	646	28
9	BST-M009	676	646	48
10	BST-M010	956	646	21
11	BST-M011	972	646	14
12	BST-M012	446	646	148
13	BST-M013	1506	646	28
14	BST-M014	1040	646	14
15	BST-M016	1539	646	14
16	BST-M017	1994	646	14
17	BST-M018	746	646	28
18	BST-M019	1215	646	14
19	BST-M021	728	646	7
20	BST-M022	527	646	14

序號	鋁板編號	寬度 (W)	高度 (H)	数量
21	BST-M023	386	646	108
22	BST-M026	983	646	10
23	BST-M028	1469	646	10
24	BST-M029	586	646	10
25	BST-M031	1314	646	20
26	BST-M032	424	646	20
27	BST-M035	836	646	20
28	BST-M037	1278	646	20
29	BST-M038	1708	646	20
30	BST-M039	1158	646	20
31	BST-M042	1608	646	10
32	BST-M043	1025	646	10
33	BST-M046	1424	646	10
34	BST-M048	1496	646	10
35	BST-M049	1451	646	11
36	BST-M062	536	646	108
37	BST-M080	702	646	35
38	BST-M081	978	646	14
39	BST-M082	1057	646	20
40	BST-M083	1023	646	10
41	BST-M084	1536	646	7

美特铝质有限公司 MIDI Aluminium Fabricator Ltd.				工程號	J857	類別		物料號	-
修改	A	-	-	採用工廠	✓	地盤		制圖	刘灿
日期	2022.03.02	-	-	材料颜色	ECK3M96295S-ZD1	图纸名称	铝板加工图	復核	徐詳坤
						材料	3mm THK. 铝板	批准	林仁安
								2021-12-14	圖號
								2021-12-15	BST-C01
								數量	-
								單件重量	- (KG)
								2021-12-16	


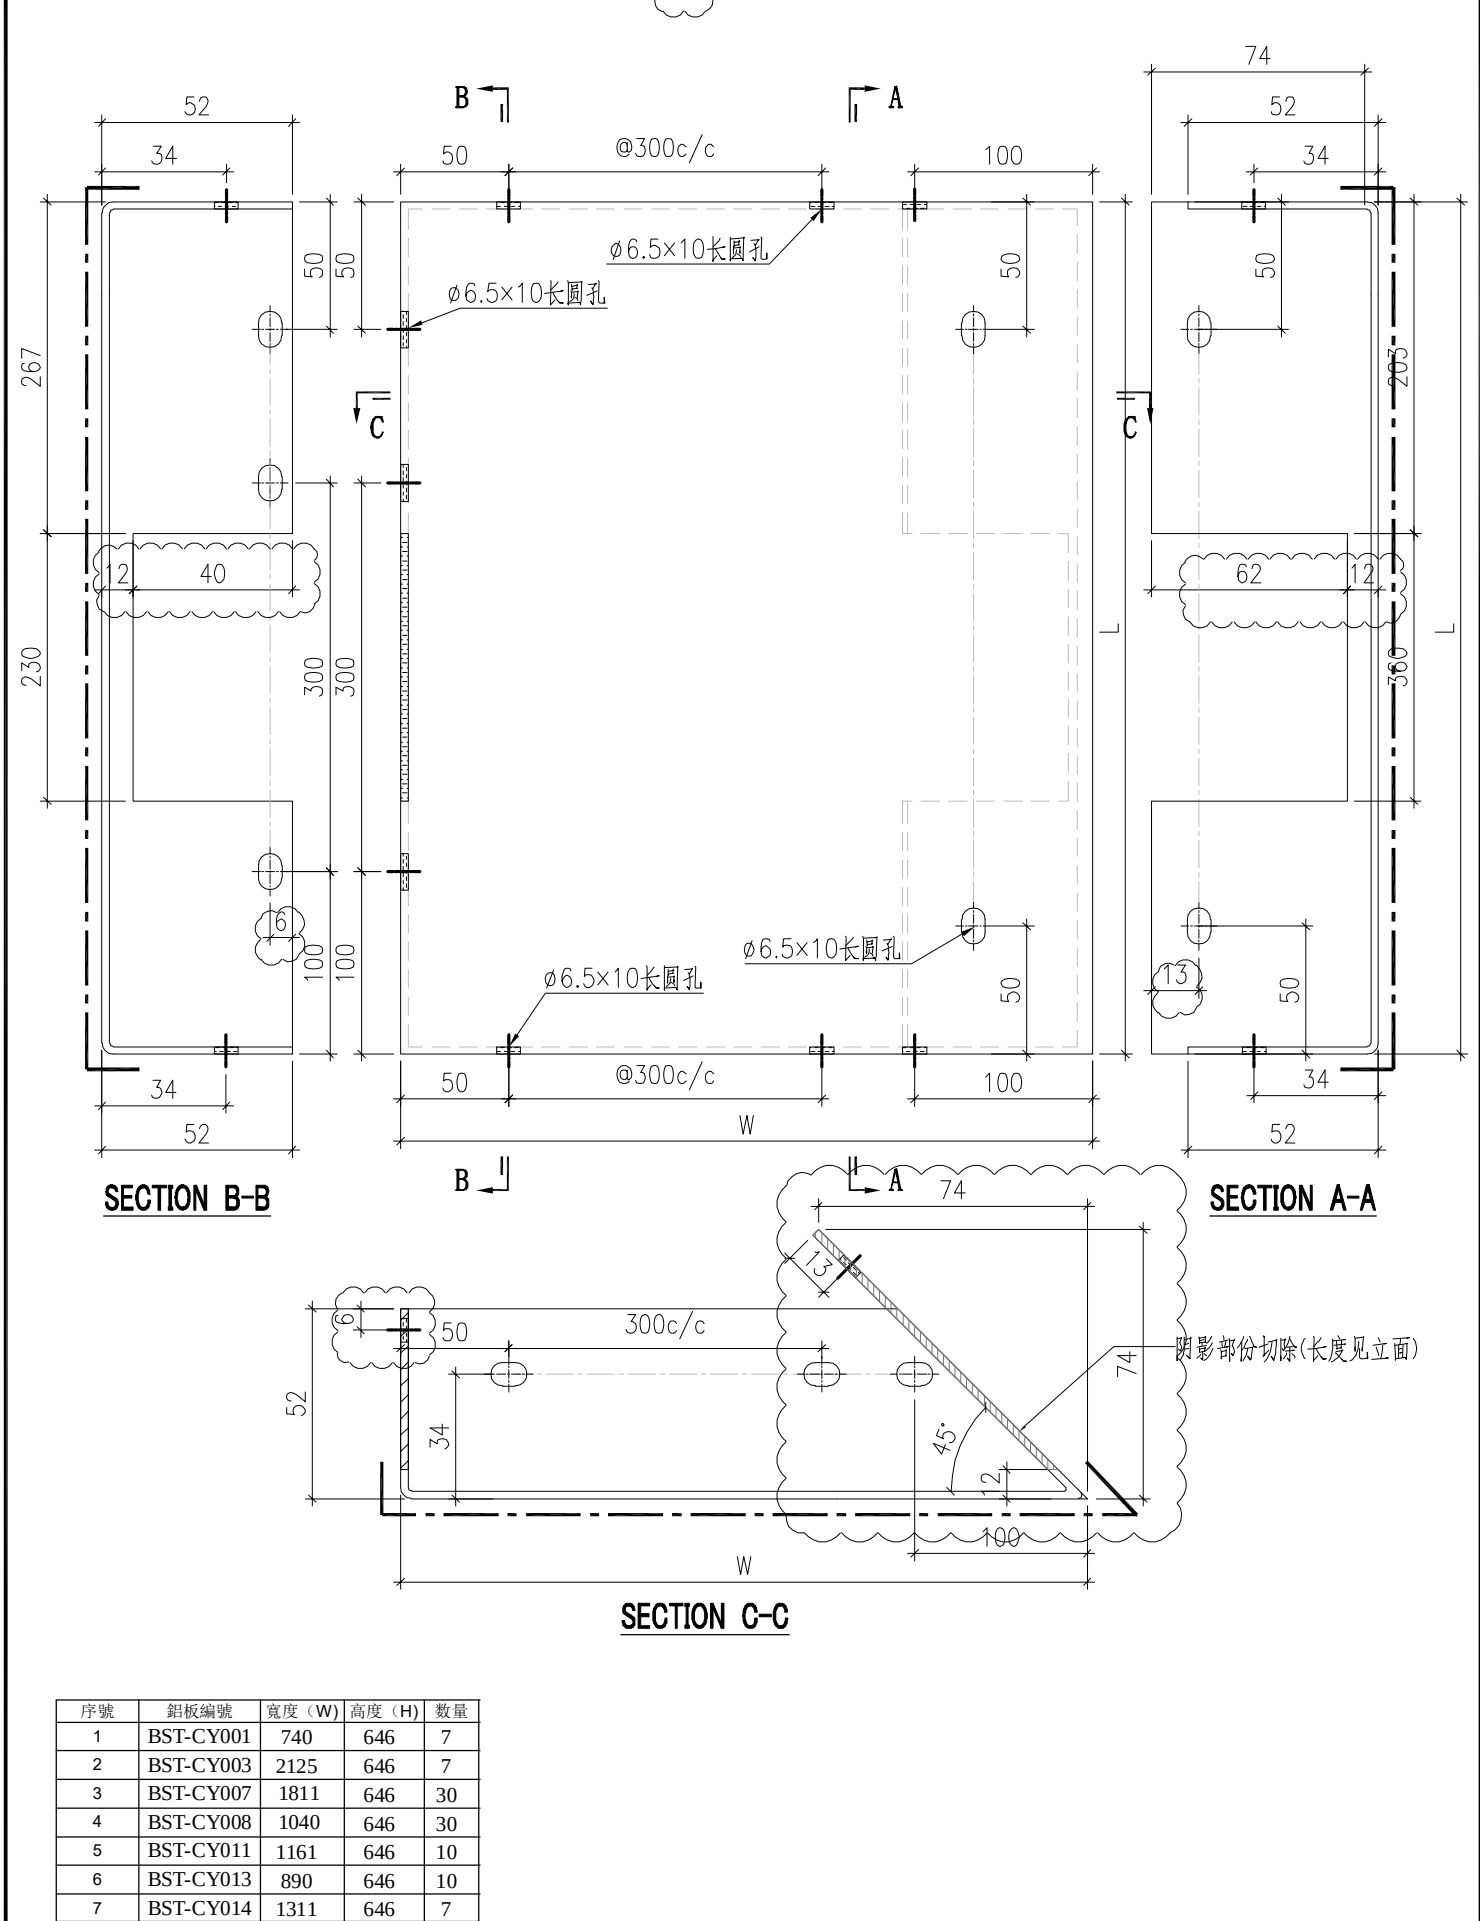


 美特鋁質有限公司 MIDI Aluminium Fabricator Ltd.				工程號	J857	類別		物料號	-					
				地盘	啟德6552	制圖	刘灿	2021-12-14	圖號	BST-C03				
修改				採用工廠	✓	地盘		图纸名称	铝板加工图	復核	徐詳坤	2021-12-15	數量	-
日期				材料颜色	BCK3M96295S-ZD1			材料	{ 3mm } THK. 铝板	批准	林仁安	2021-12-16	單件重量	- (KG)

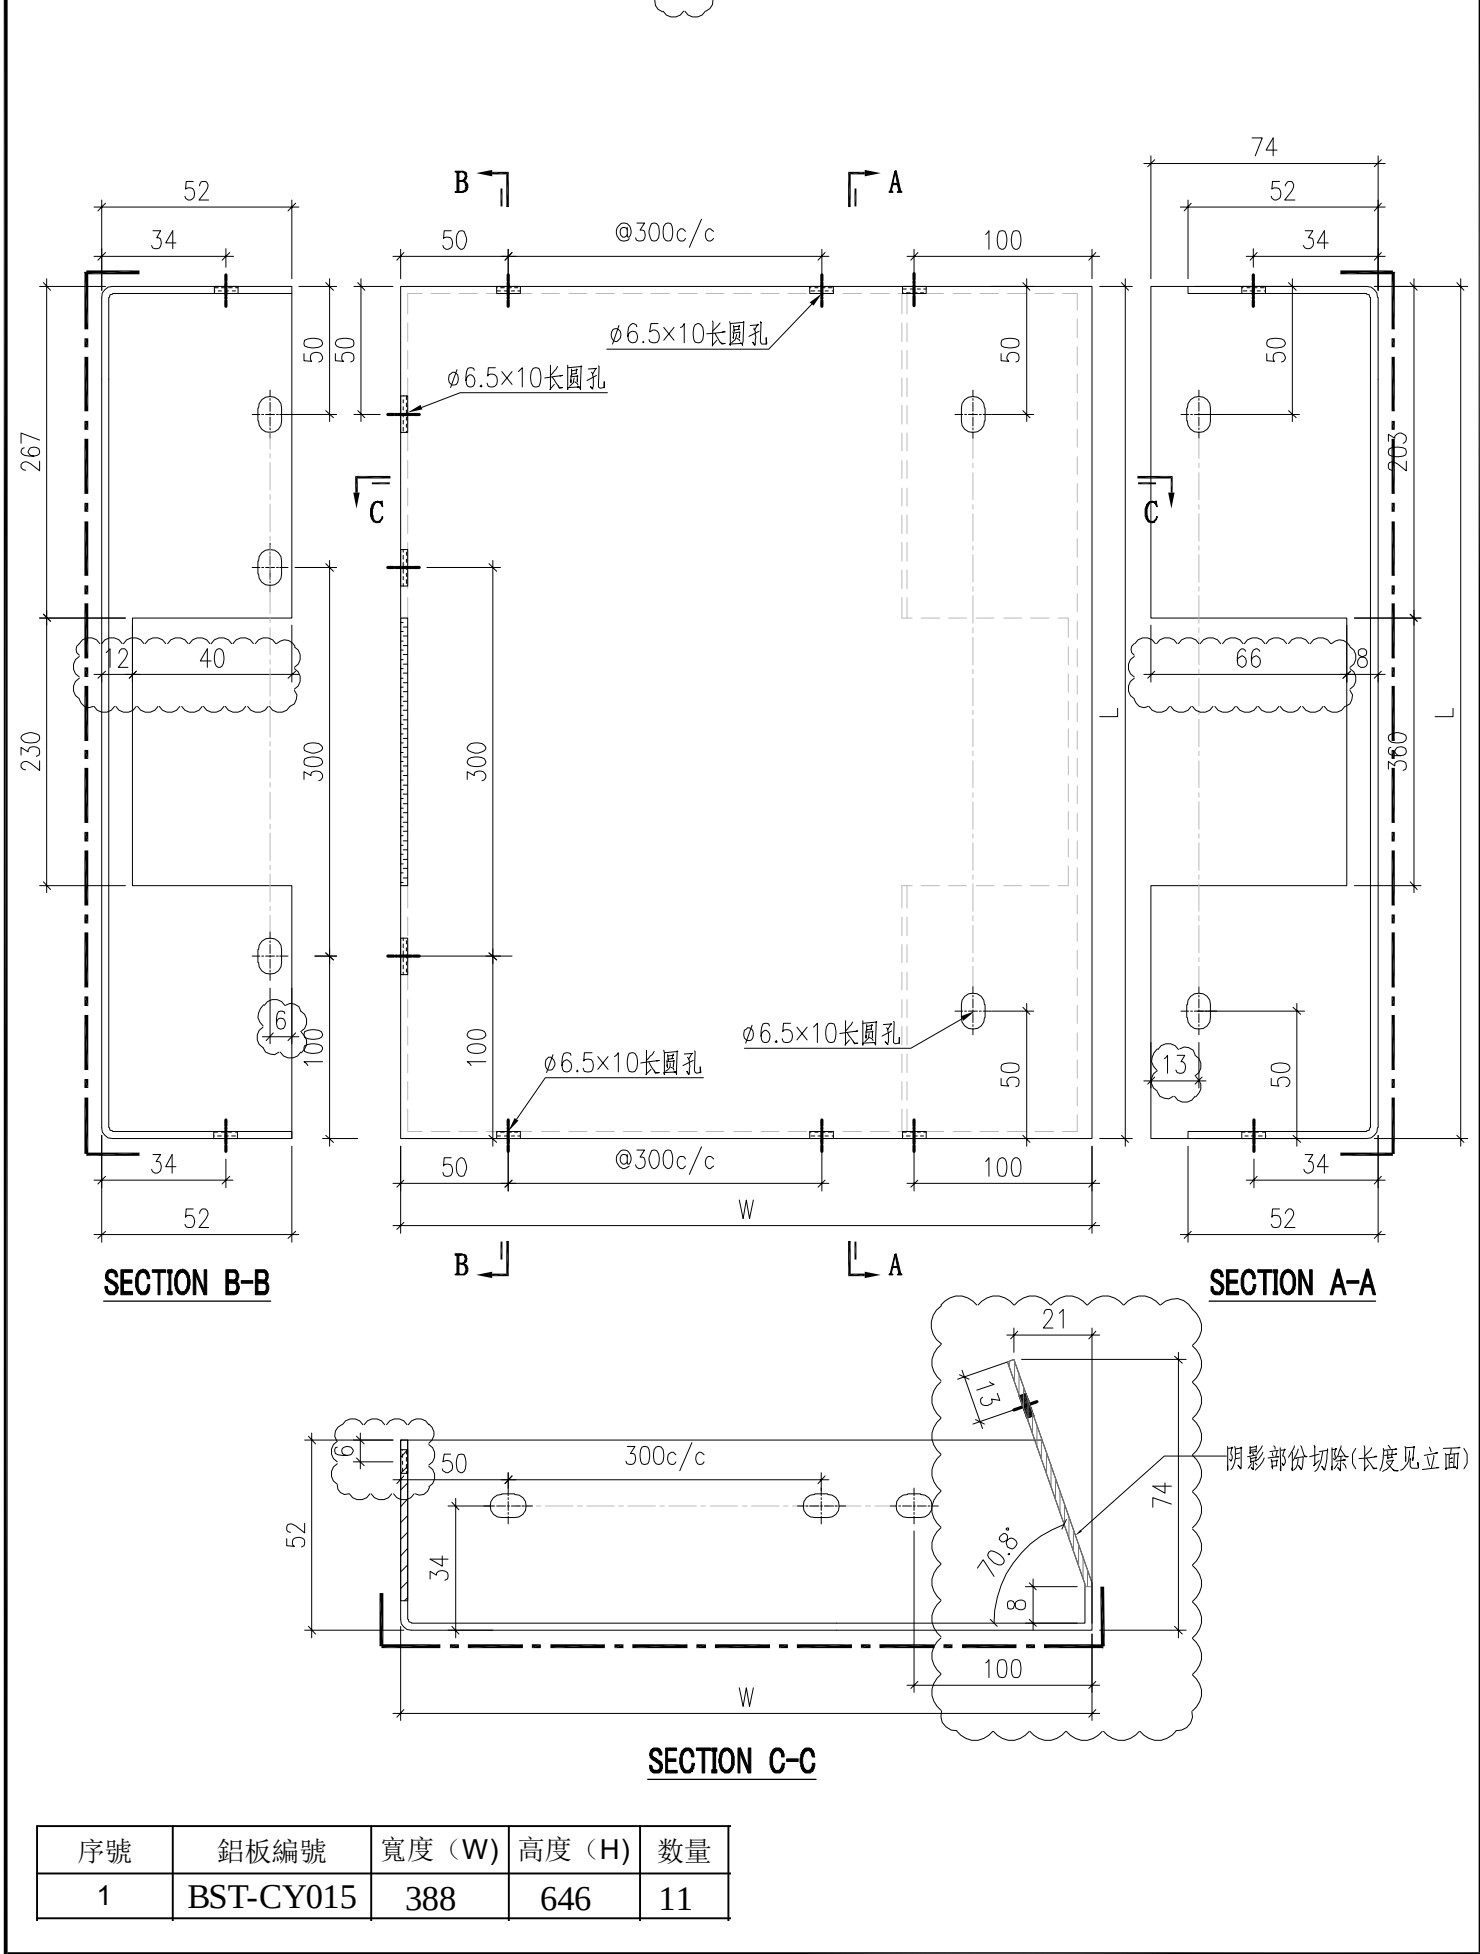


序號	鋁板編號	寬度 (W)	高度 (H)	數量
1	BST-CY015	388	646	11

 美特鋁質有限公司 MIDI Aluminium Fabricator Ltd.					工程號	J857	類別		物料號	-		
					地盘	啟德6552	制圖	刘灿	2021-12-14	圖號	BST-C04	
修改			採用工廠	✓	地盘	图纸名称	铝板加工图	復核	徐詳坤	2021-12-15	數量	-
日期			材料颜色	ECK3M96295S-ZD1		材料	{ 3mm } THK. 铝板	批准	林仁安	2021-12-16	單件重量	- (KG)

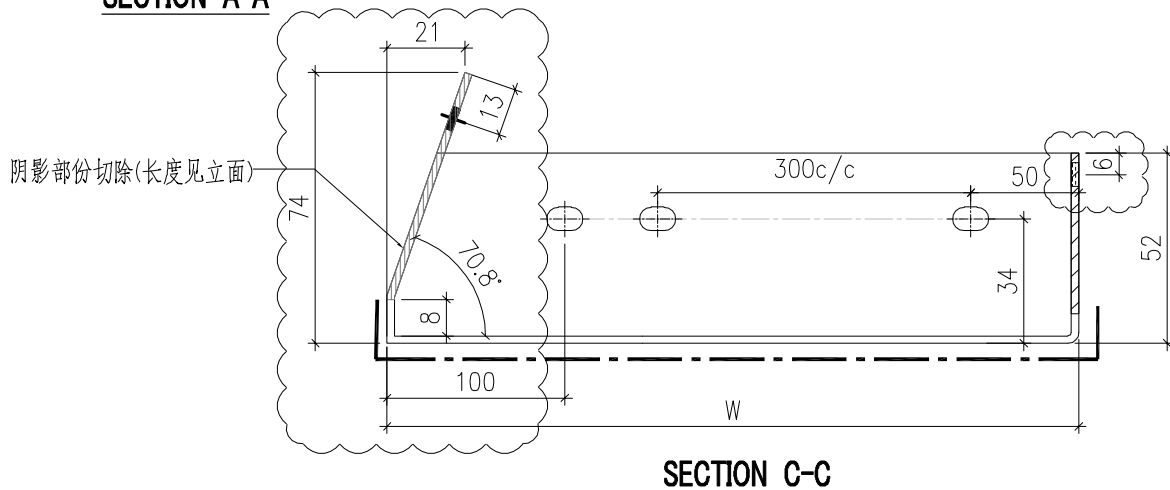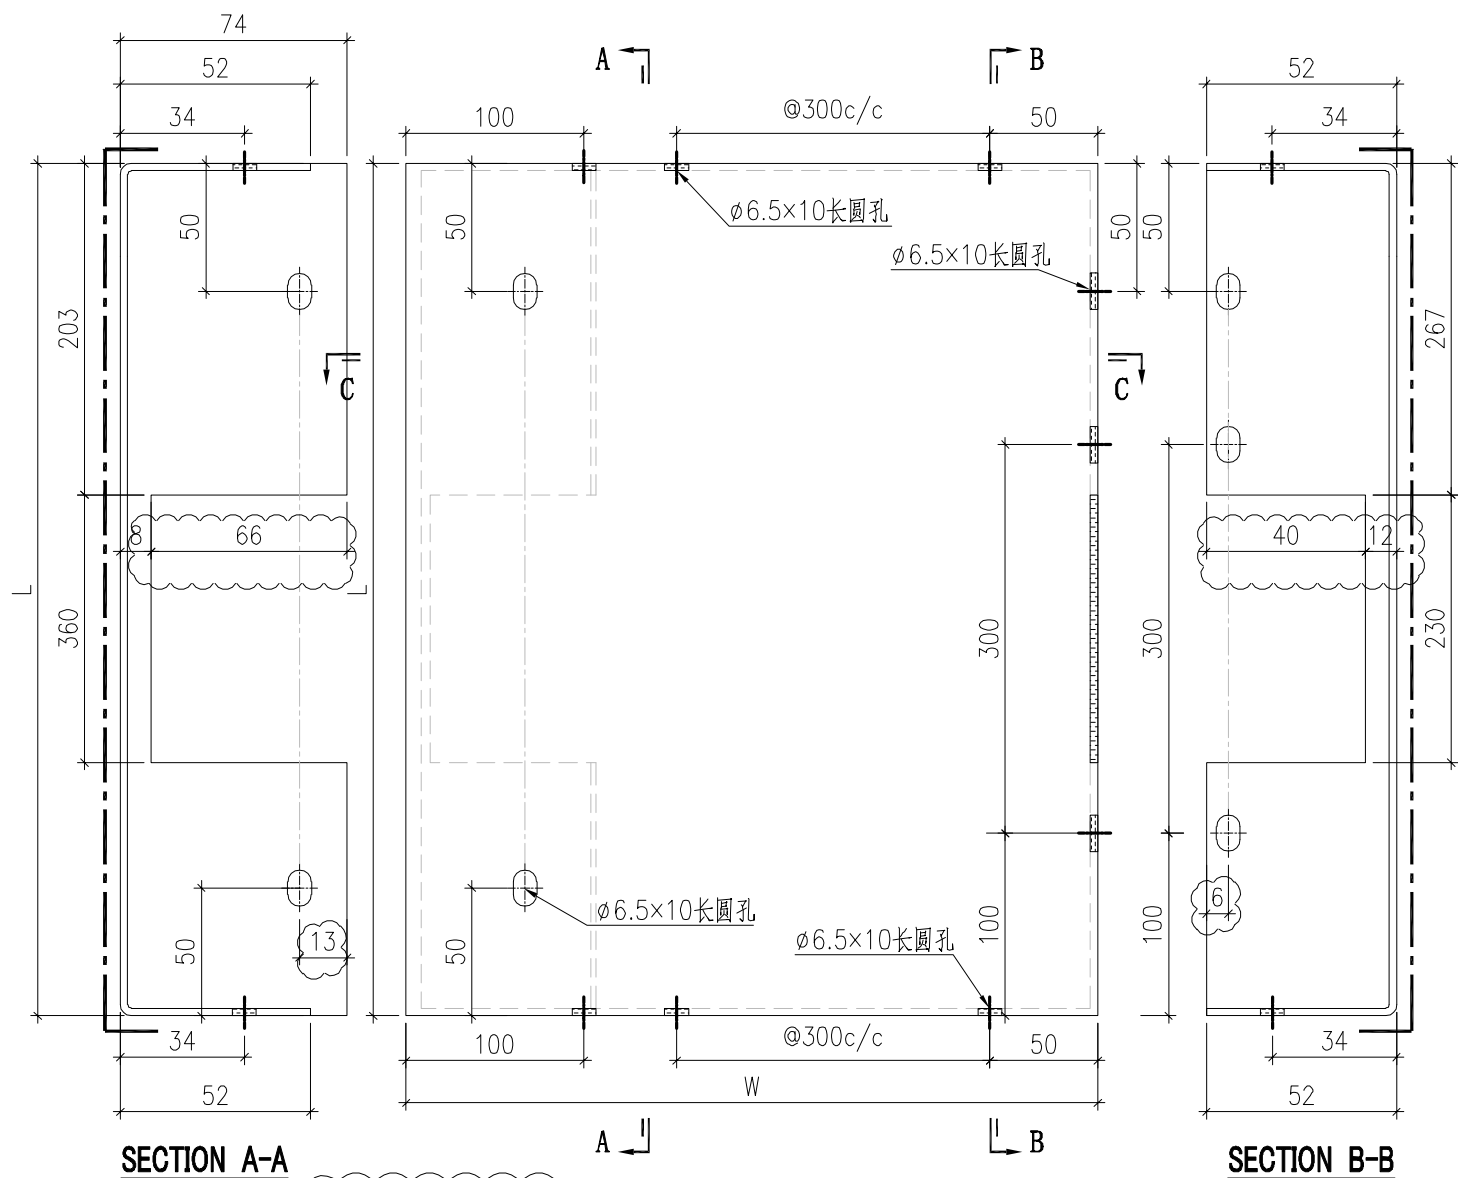


序號	鋁板編號	寬度 (W)	高度 (H)	數量
1	BST-CZ016	1257	646	11

 美特鋁質有限公司 MIDI Aluminium Fabricator Ltd.				工程號	J857	類別		物料號	-
修改	A	-	-	採用工廠	✓	地盤		制圖	刘灿
日期	2022.03.02	-	-	材料颜色	BCK3M96295S-ZD1	图纸名称	铝板加工图	復核	徐詳坤
						材料	3mm THK. 铝板	批准	林仁安
								2021-12-14	圖號
								2021-12-15	數量
								2021-12-16	單件重量
									- (KG)

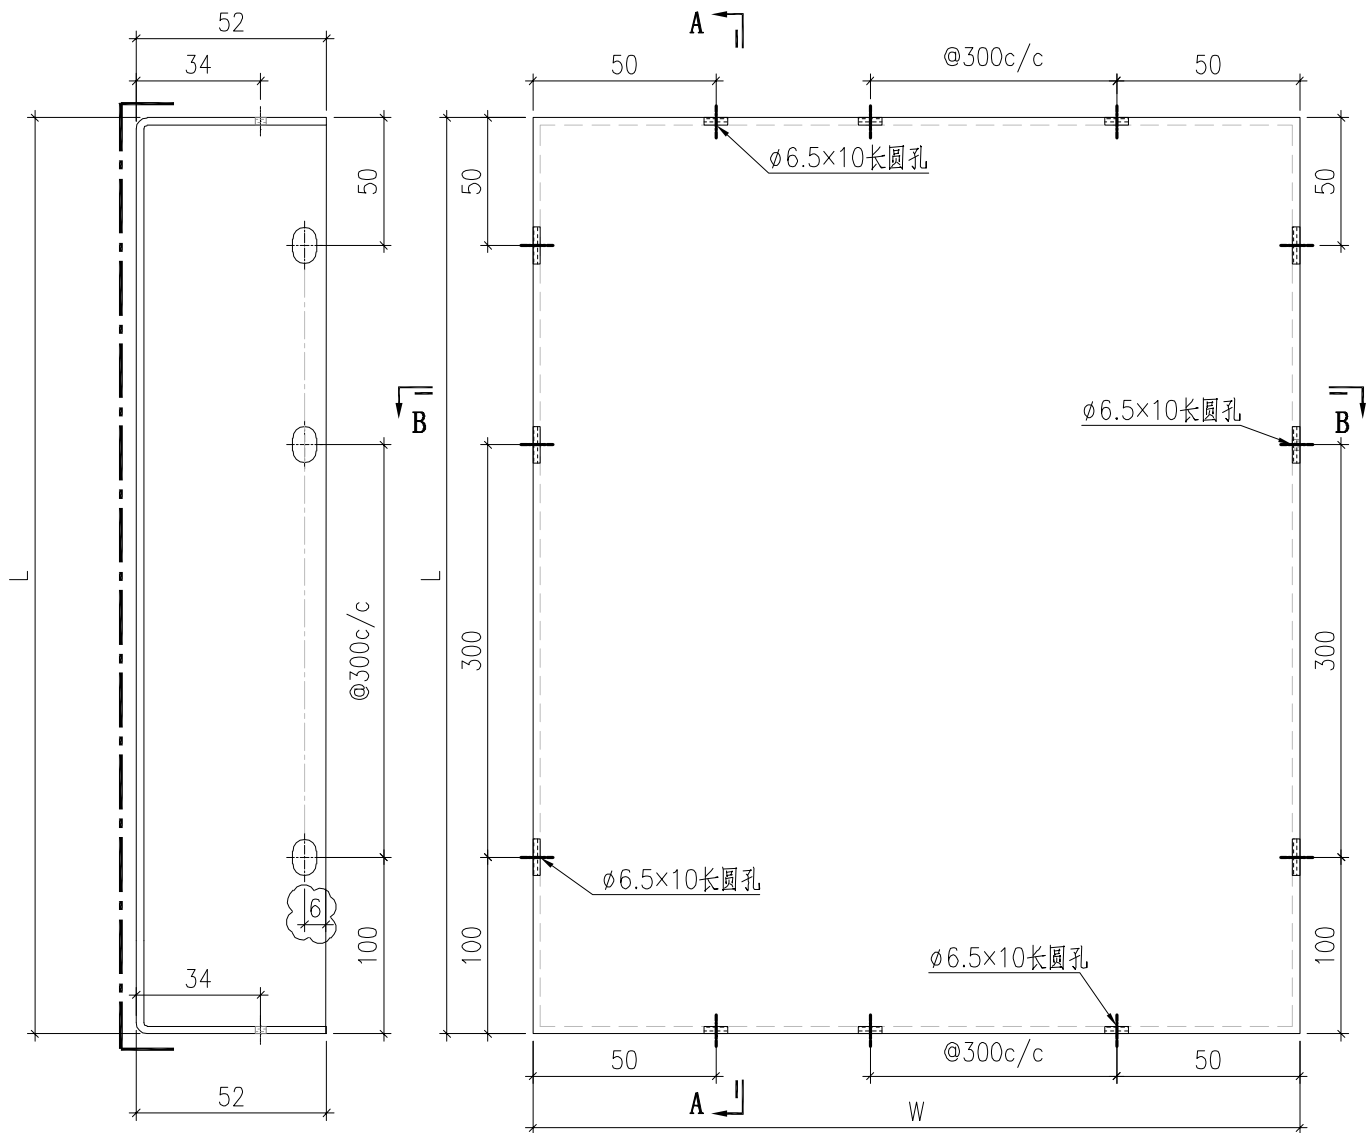


SECTION A-A

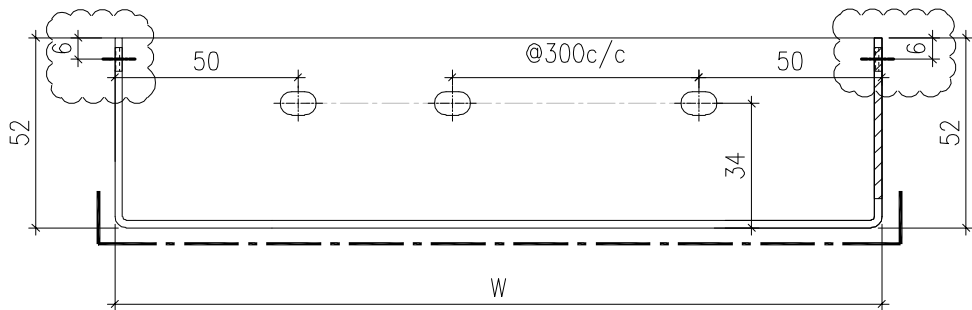


SECTION B-B

序號	鋁板編號	寬度 (W)	高度 (H)	数量
1	BST-F001	676	2386	49

 美特鋁質有限公司 MIDI Aluminium Fabricator Ltd.				工程號	J857	類別		物料號	-
修改	A	-	-	採用工廠	✓	地盤		制圖	刘灿
日期	2022.03.02	-	-	材料颜色	BCK3M96295S-ZD1	图纸名称	铝板加工图	復核	徐詳坤
						材料	3mm THK. 铝板	批准	林仁安
								2021-12-14	圖號
								2021-12-15	數量
								2021-12-16	單件重量
									- (KG)

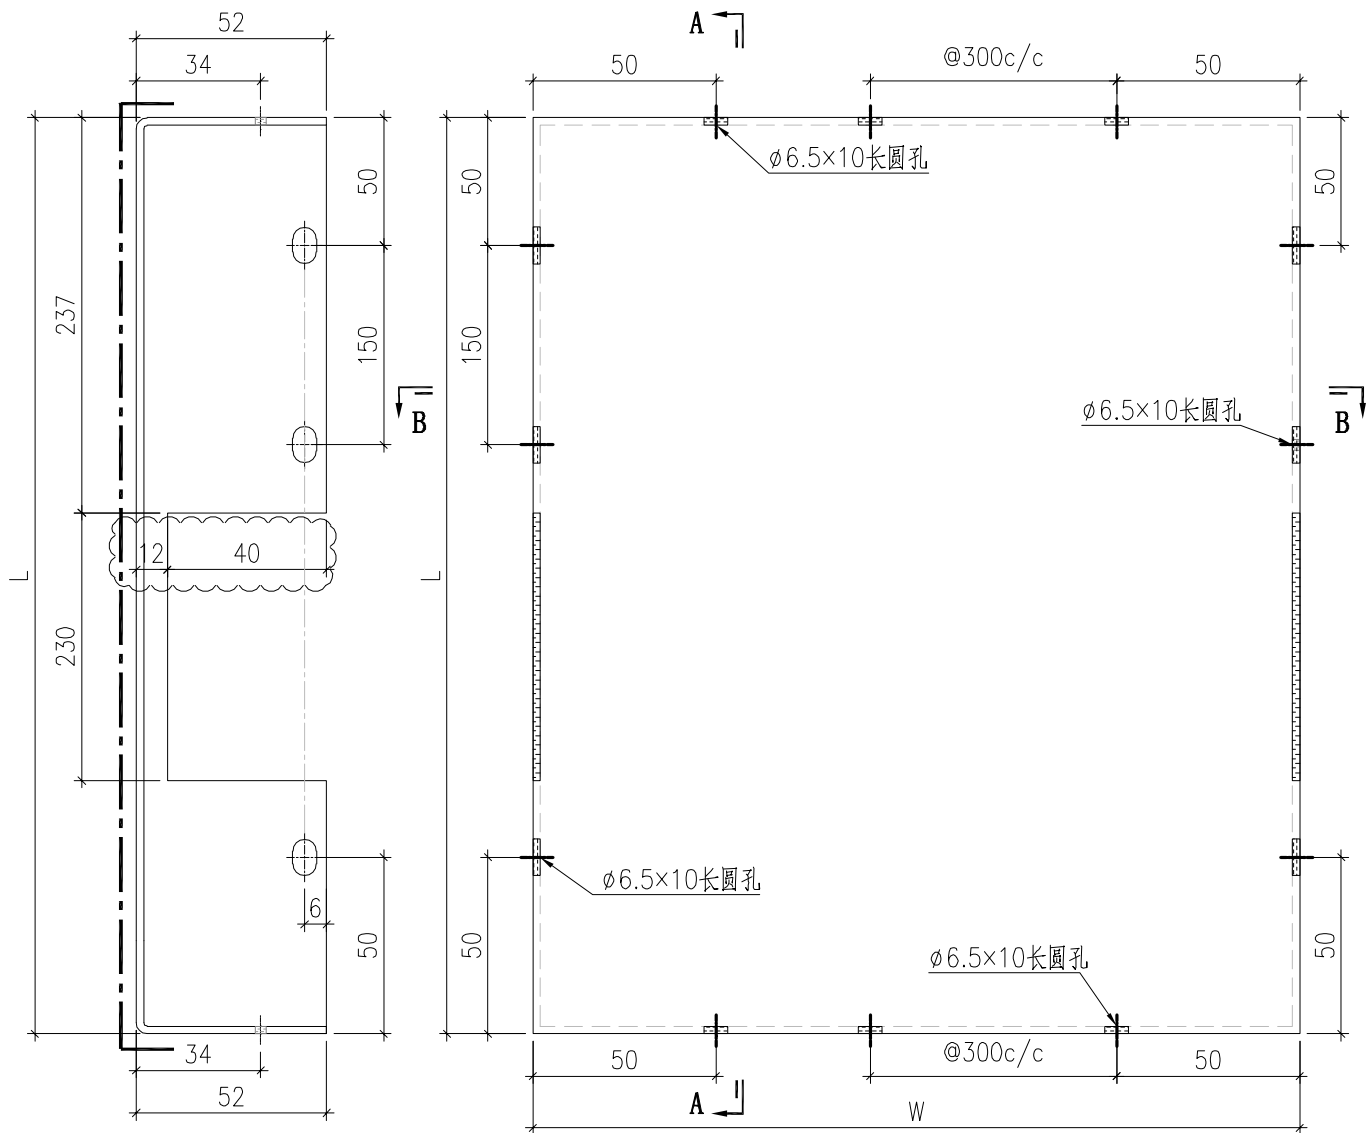

SECTION A-A

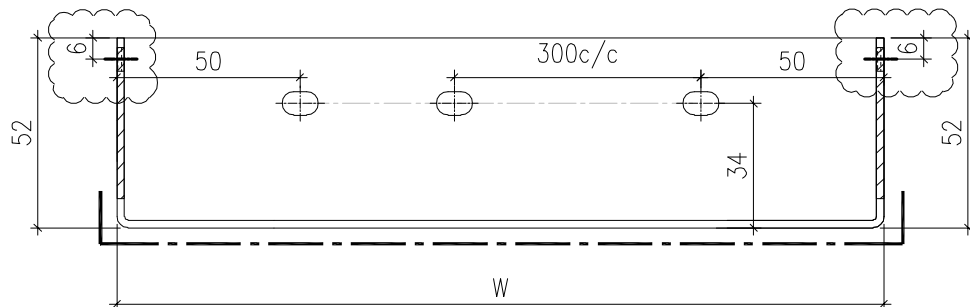


SECTION B-B

背板长宽数据見BST-D02

 美特鋁質有限公司 MIDI Aluminium Fabricator Ltd.				工程號	J857	類別		物料號	-					
				地盘	啟德6552	制圖	刘灿	2021-12-14	圖號	BST-D02				
修改	A	-	-	採用工廠	✓	地盘		图纸名称	铝板加工图	復核	徐詳坤	2021-12-15	數量	-
日期	2022.03.02	-	-	材料颜色	BCK3M96295S-ZD1	材料	{ 3mm } THK. 铝板	批准	林仁安	2021-12-16	單件重量	-	(KG)	


序號	鋁板編號	寬度 (W)	高度 (H)	数量
1	BST-D001	696	552	2
2	BST-D002	2024	552	2
3	BST-D003	445	552	2
4	BST-D004	1106	552	2
5	BST-D005	696	552	12
6	BST-D006	981	552	2
7	BST-D007	695	552	16
8	BST-D008	1285	552	8
9	BST-D009	676	552	8
10	BST-D010	956	552	6
11	BST-D011	972	552	4
12	BST-D012	446	552	8
13	BST-D013	1506	552	8
14	BST-D014	1040	552	4
15	BST-D016	1539	552	4
16	BST-D017	1994	552	4
17	BST-D018	746	552	8
18	BST-D019	1215	552	4
19	BST-D021	728	552	2
20	BST-D022	527	552	4
21	BST-D023	386	552	2
22	BST-D062	536	552	2
23	BST-D080	702	552	10
24	BST-D081	978	552	4
25	BST-D084	1536	552	2

 美特鋁質有限公司 MIDI Aluminium Fabricator Ltd.						工程號	J857	類別		物料號	-		
修改	A	-	-	採用工廠	✓	地盤		制圖	刘灿	2021-12-14	圖號	BST-E01	
日期	2022.03.02	-	-	材料颜色	ECK3M96295S-ZD1		图纸名称	铝板加工图	復核	徐詳坤	2021-12-15	數量	-
							材料	3mm THK. 铝板	批准	林仁安	2021-12-16	單件重量	- (KG)


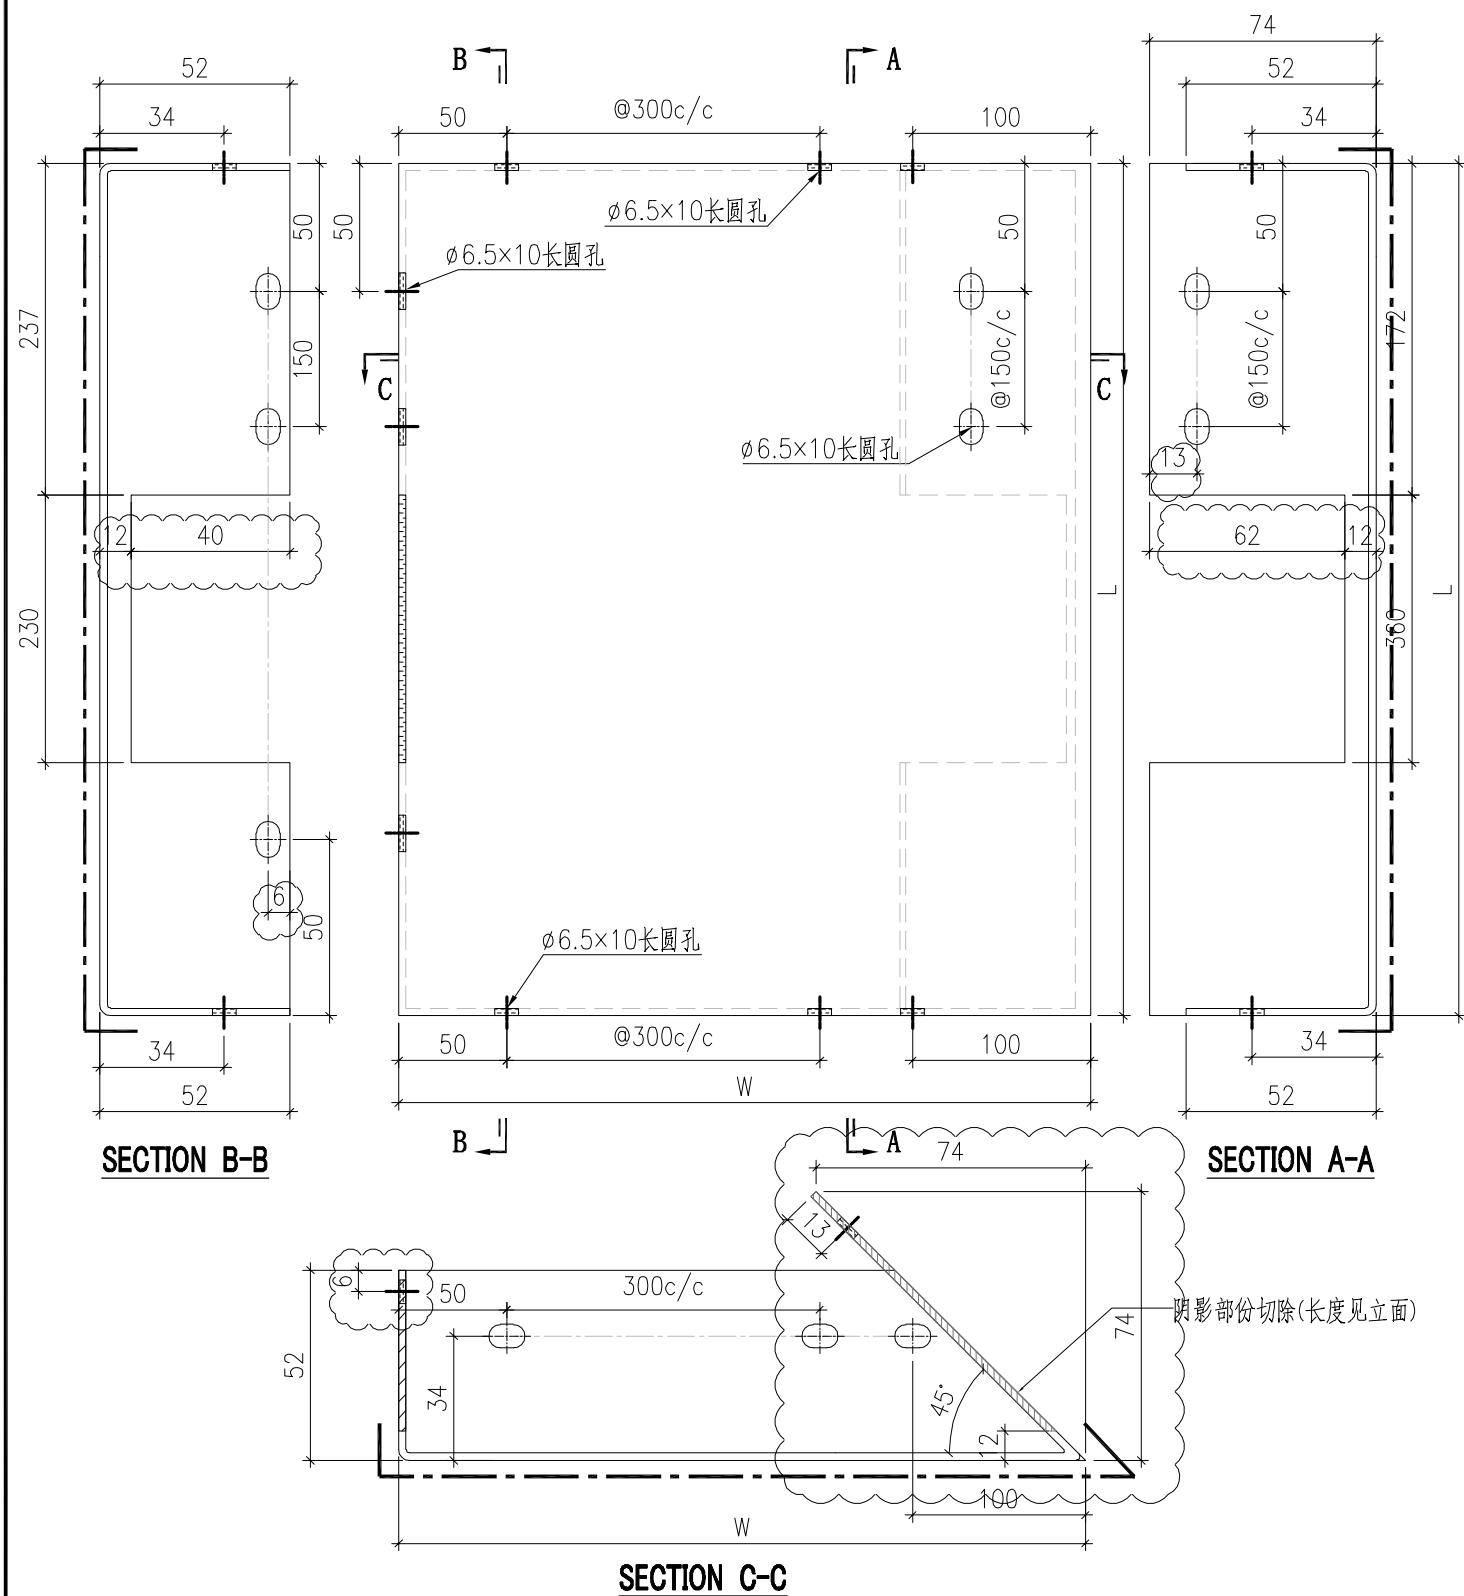


序号	铝板编号	宽度 (W)	高度 (H)	数量
1	BST-EY001	740	552	2
2	BST-EY003	2125	552	2
3	BST-EY014	1311	552	2

 美特鋁質有限公司 MIDI Aluminium Fabricator Ltd.						工程號	J857	類別		物料號	-		
修改	A	-	-	採用工廠	✓	地盤		制圖	刘灿	2021-12-14	圖號	BST-G01	
日期	2022.03.02	-	-	材料颜色	BCK3M96295S-ZD1		图纸名称	铝板加工图	復核	徐詳坤	2021-12-15	數量	-
							材料	{ 3mm } THK. 铝板	批准	林仁安	2021-12-16	單件重量	- (KG)

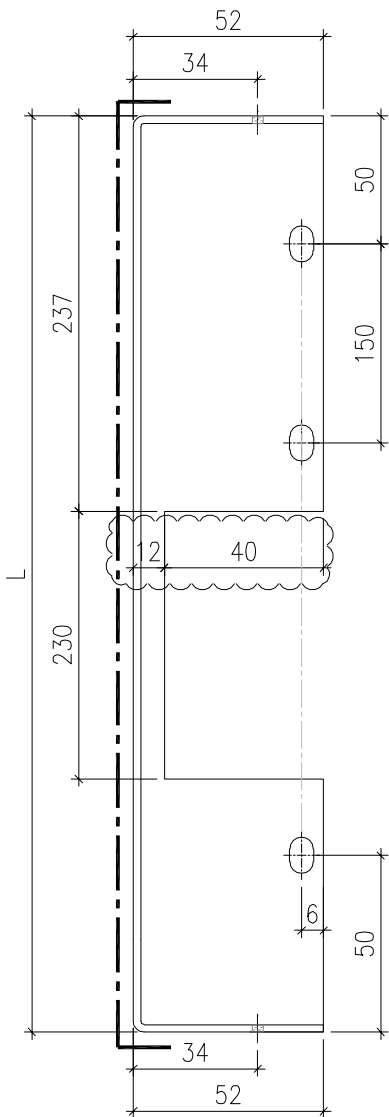

SECTION A-A

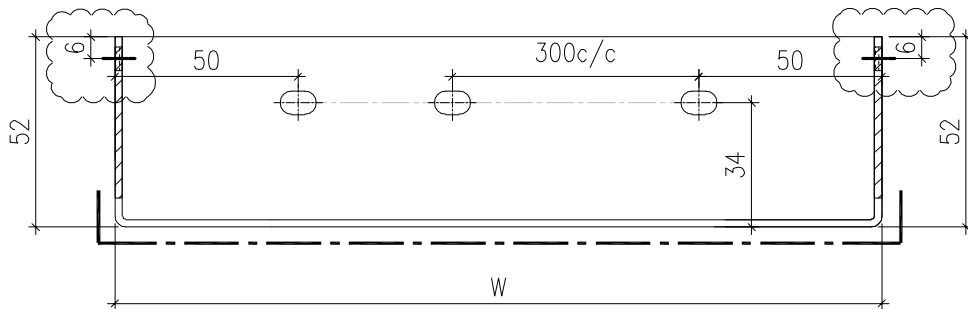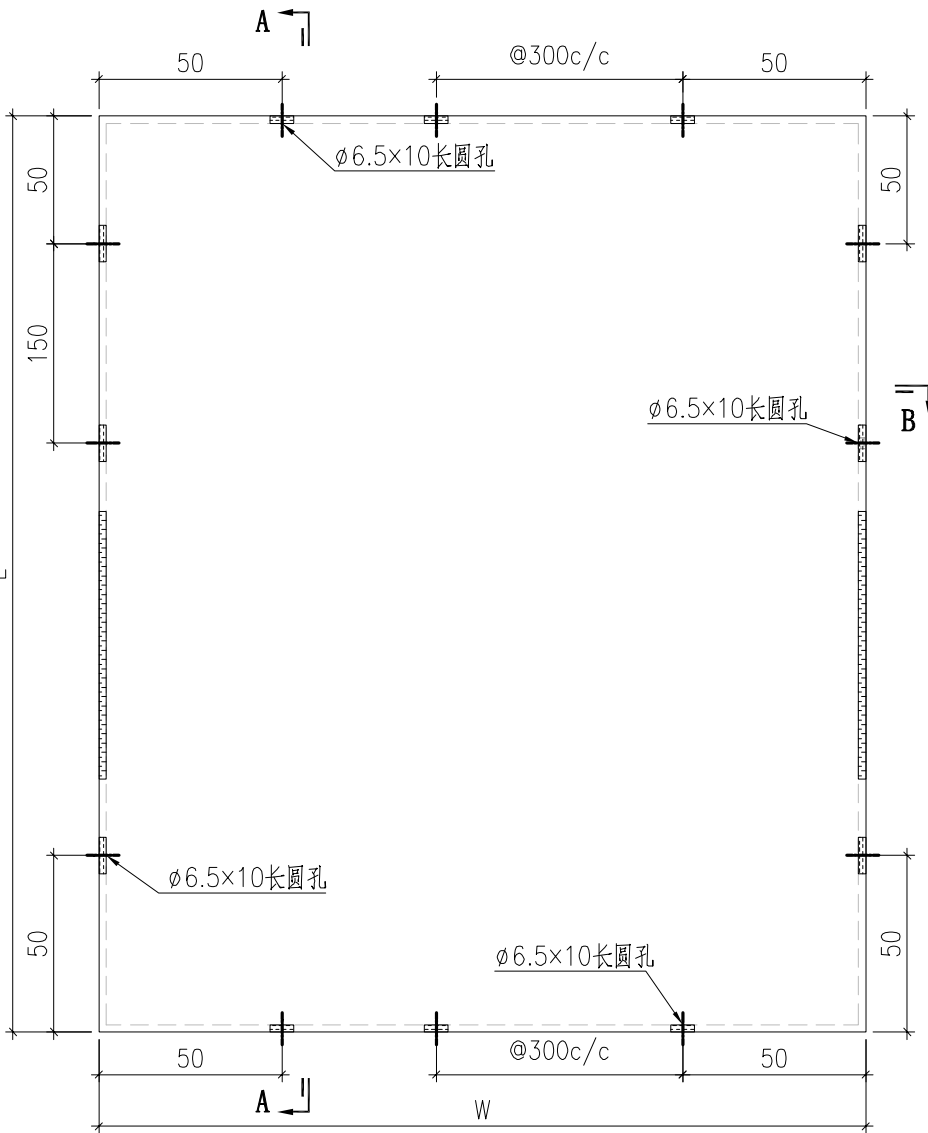


SECTION B-B

 美特鋁質有限公司 MIDI Aluminium Fabricator Ltd.					工程號	J857	類別		物料號	-			
					地盘	啟德6552	制圖	刘灿	2021-12-14	圖號	BST-G02		
修改	A	-	-	採用工廠	✓	地盘	图纸名称	铝板加工图	復核	徐詳坤	2021-12-15	數量	-
日期	2022.03.02	-	-	材料颜色	BCK3M96295S-ZD1		材料	3mm THK. 铝板	批准	林仁安	2021-12-16	單件重量	- (KG)


序號	鋁板編號	寬度 (W)	高度 (H)	数量
1	BST-G001	696	537	1
2	BST-G002	2024	537	1
3	BST-G003	445	537	1
4	BST-G004	1106	537	1
5	BST-G005	696	537	6
6	BST-G006	981	537	1
7	BST-G007	695	537	8
8	BST-G008	1285	537	4
9	BST-G009	676	537	4
10	BST-G010	956	537	3
11	BST-G011	972	537	2
12	BST-G012	446	537	4
13	BST-G013	1506	537	4
14	BST-G014	1040	537	2
15	BST-G016	1539	537	2
16	BST-G017	1994	537	2
17	BST-G018	746	537	4
18	BST-G019	1215	537	2
19	BST-G021	728	537	1
20	BST-G022	527	537	2
21	BST-G023	386	537	1
22	BST-G062	536	537	1
23	BST-G080	702	537	5
24	BST-G081	978	537	2
25	BST-G084	1536	537	1

 美特鋁質有限公司 MIDI Aluminium Fabricator Ltd.						工程號	J857	類別		物料號	-	
修改	A	-	-	採用工廠	✓	地盤		制圖	刘灿	2021-12-14	圖號	BST-H01
日期	2022.03.02	-	-	材料颜色	ECX3M96295S-ZD1	图纸名称	铝板加工图	復核	徐詳坤	2021-12-15	數量	-
						材料	3mm THK. 铝板	批准	林仁安	2021-12-16	單件重量	- (KG)

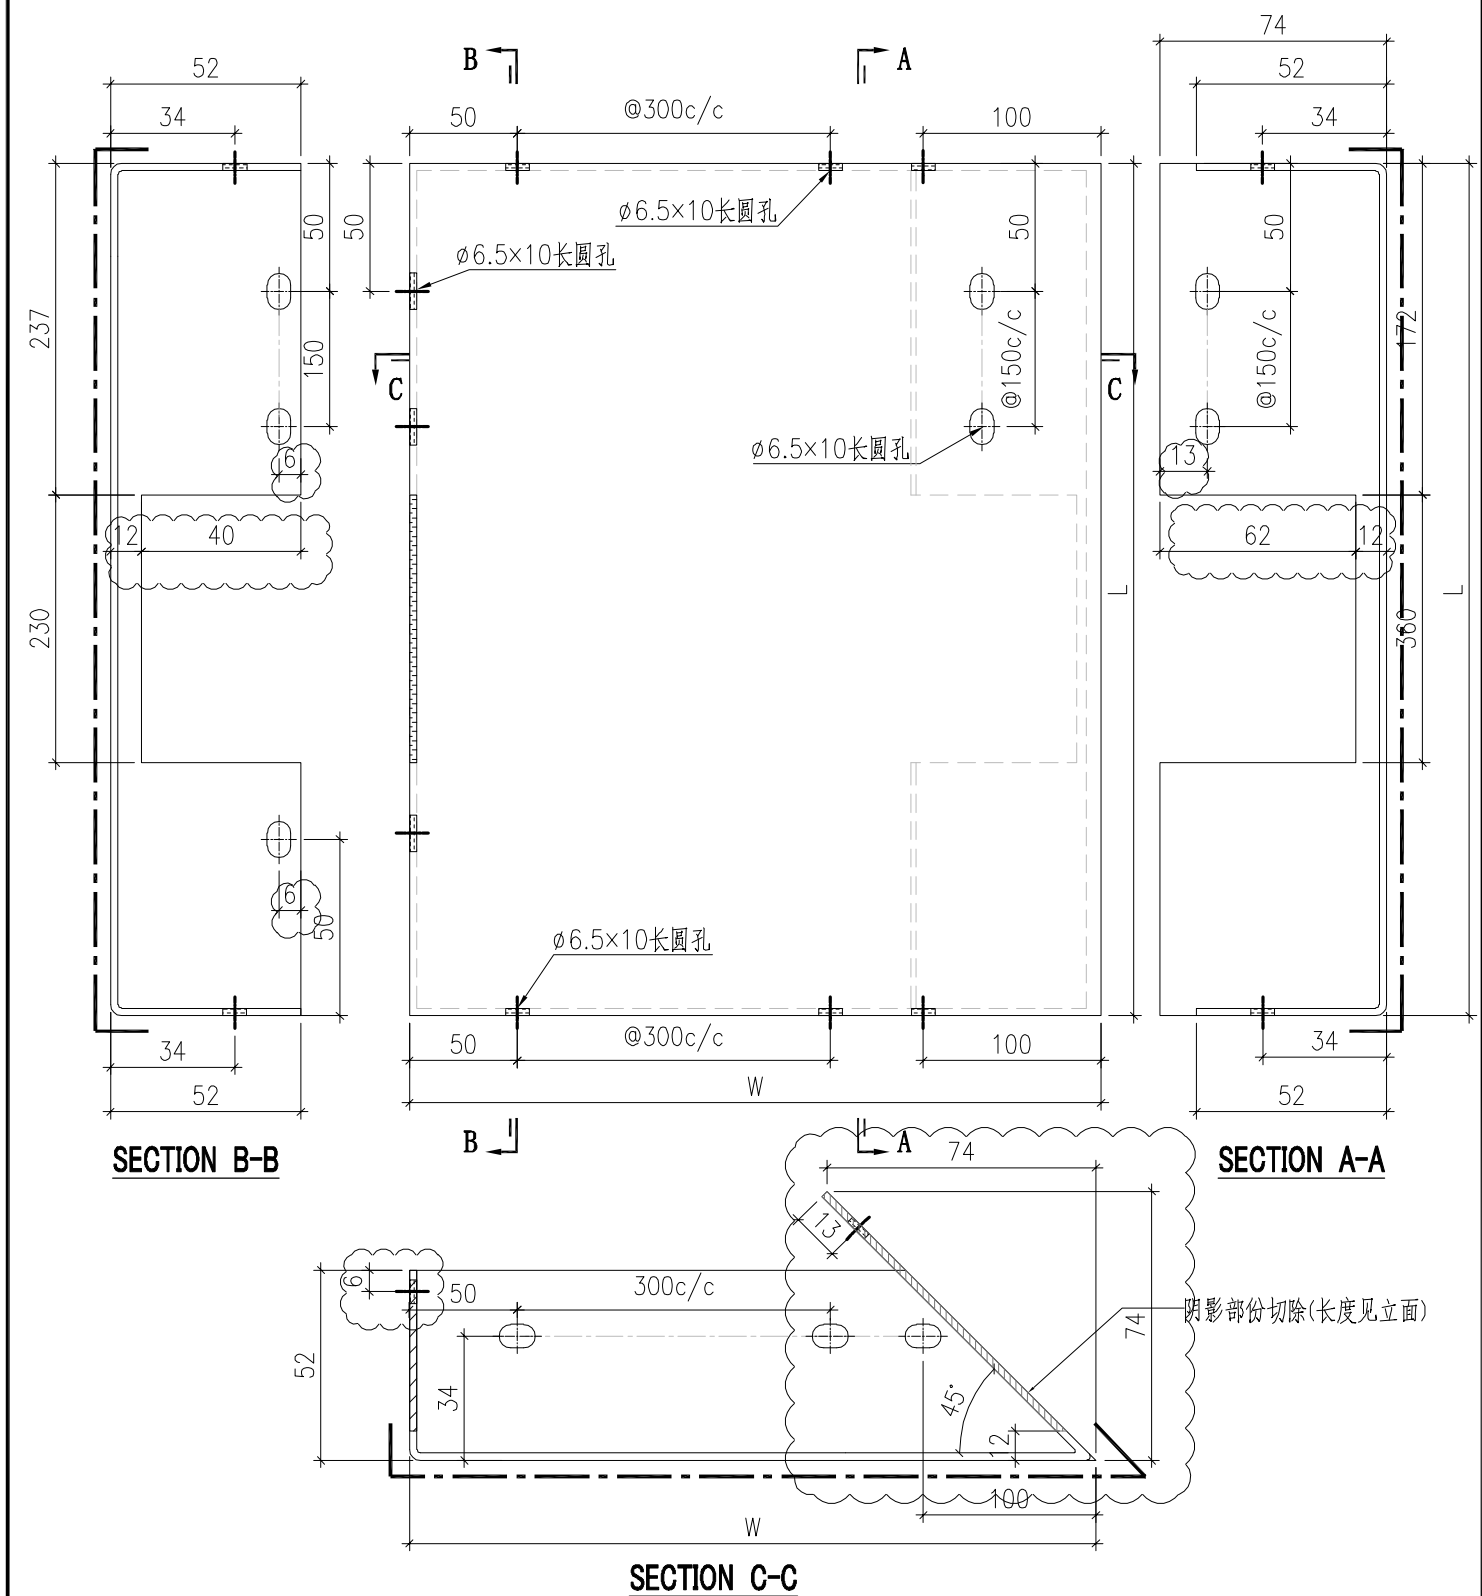


序號	鋁板編號	寬度 (W)	高度 (H)	數量
1	BST-HY001	740	537	1
2	BST-HY003	2125	537	1
3	BST-HY014	1311	537	1

 美特鋁質有限公司 MIDI Aluminium Fabricator Ltd.										工程號		J857		類別		物料號		-											
										地盘		啟德6552		制圖		刘灿		2021-12-14		圖號		BST-H02							
修改		A		-		-		採用工廠		✓		地盘				图纸名称		铝板加工图		復核		徐詳坤		2021-12-15		數量		-	
日期		2022.03.02		-		-		材料颜色		BCK3M96295S-ZD1				材料		{ 3mm } THK. 铝板		批准		林仁安		2021-12-16		單件重量		-		(KG)	

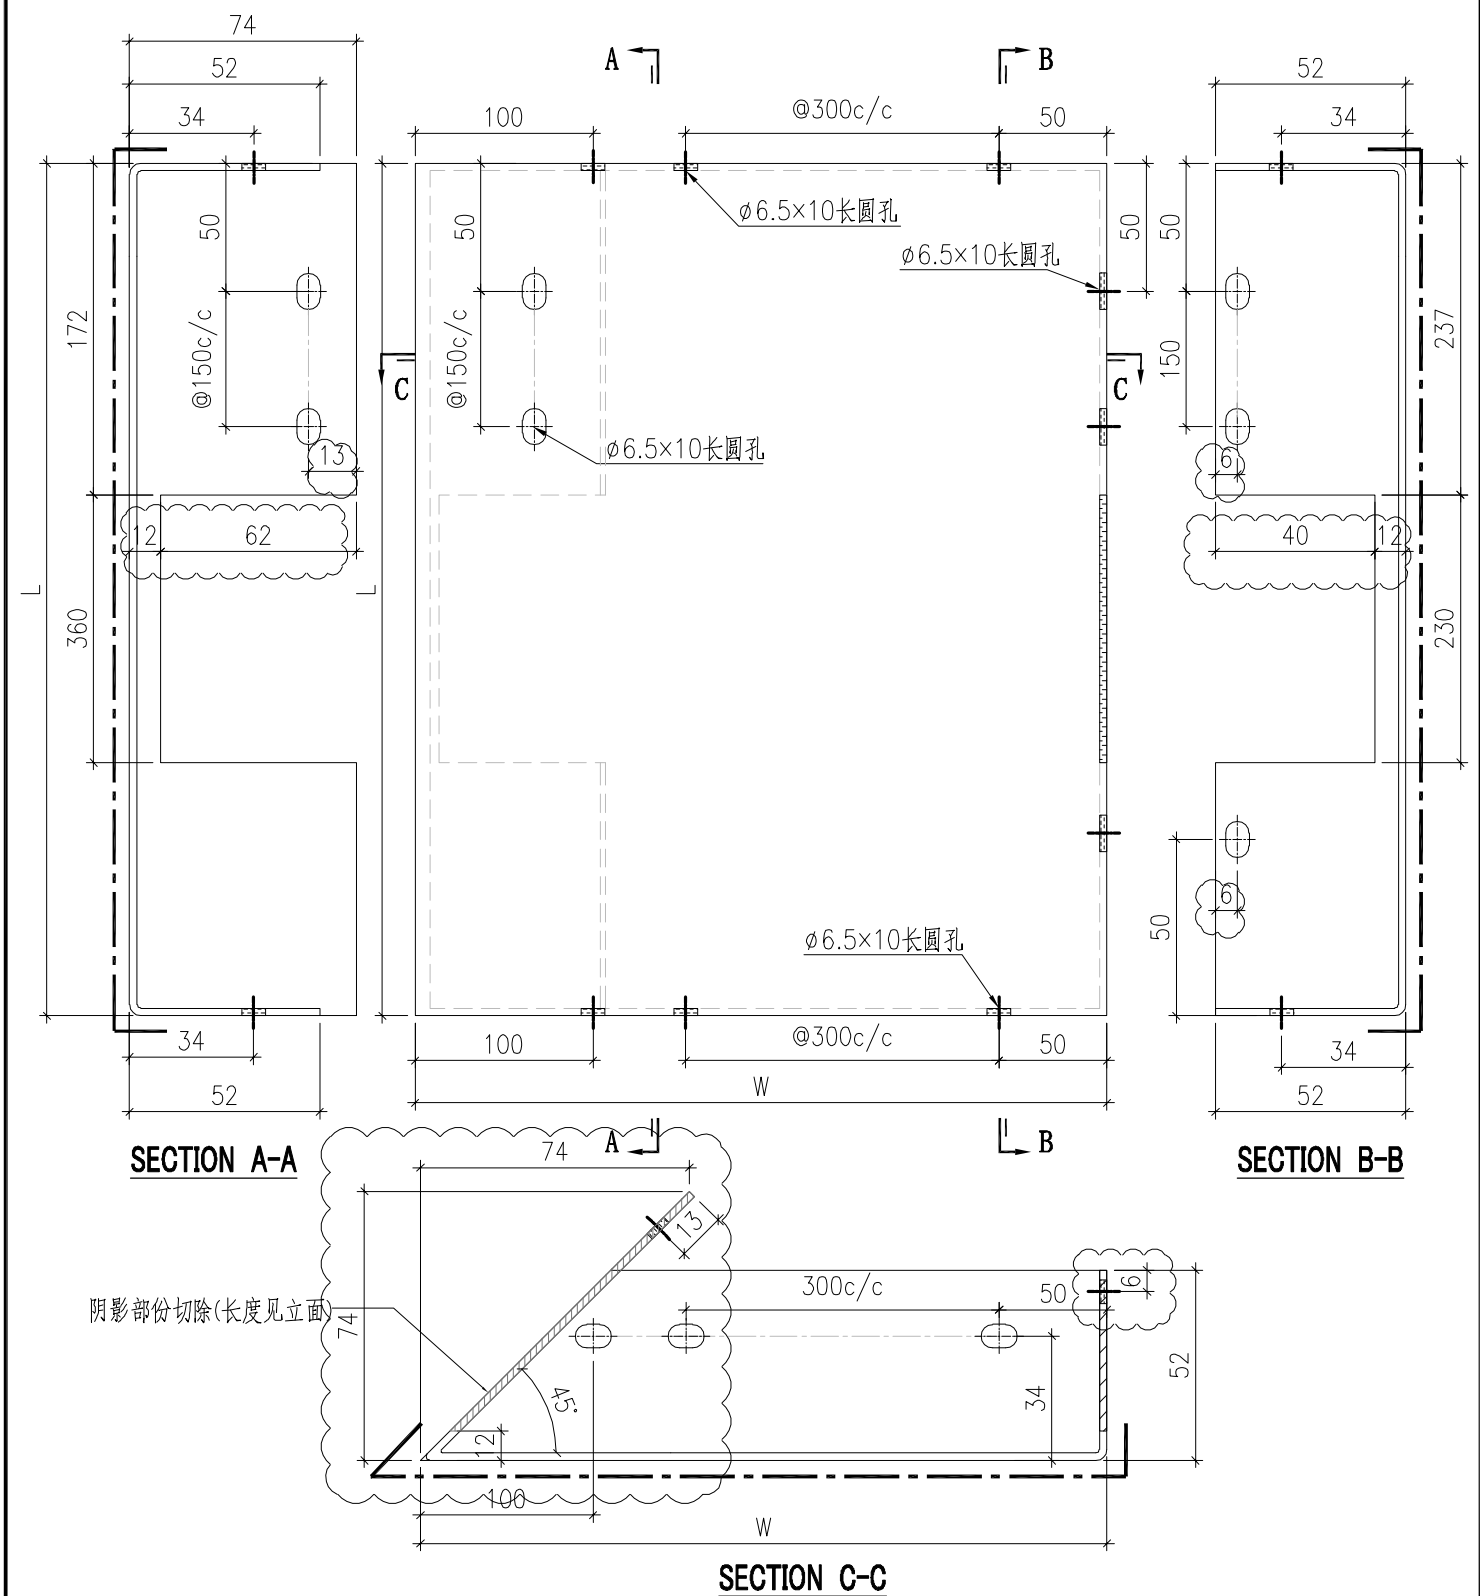


序號	鋁板編號	寬度 (W)	高度 (H)	數量
1	BST-HZ001	1601	537	1
2	BST-HZ004	1450	537	1
3	BST-HZ005	490	537	1

美特铝质有限公司 MIDI Aluminium Fabricator Ltd.				工程號	J857	類別		物料號	-
修改	-	-	-	採用工廠	✓	地盤		制圖	刘灿
日期	-	-	-	材料颜色	BCK3M96295S-ZD1	图纸名称	铝板加工图	復核	徐詳坤
				材料	3mm THK. 铝板	批准	林仁安	2021-12-14	圖號
								2021-12-15	數量
								2021-12-16	單件重量
									- (KG)

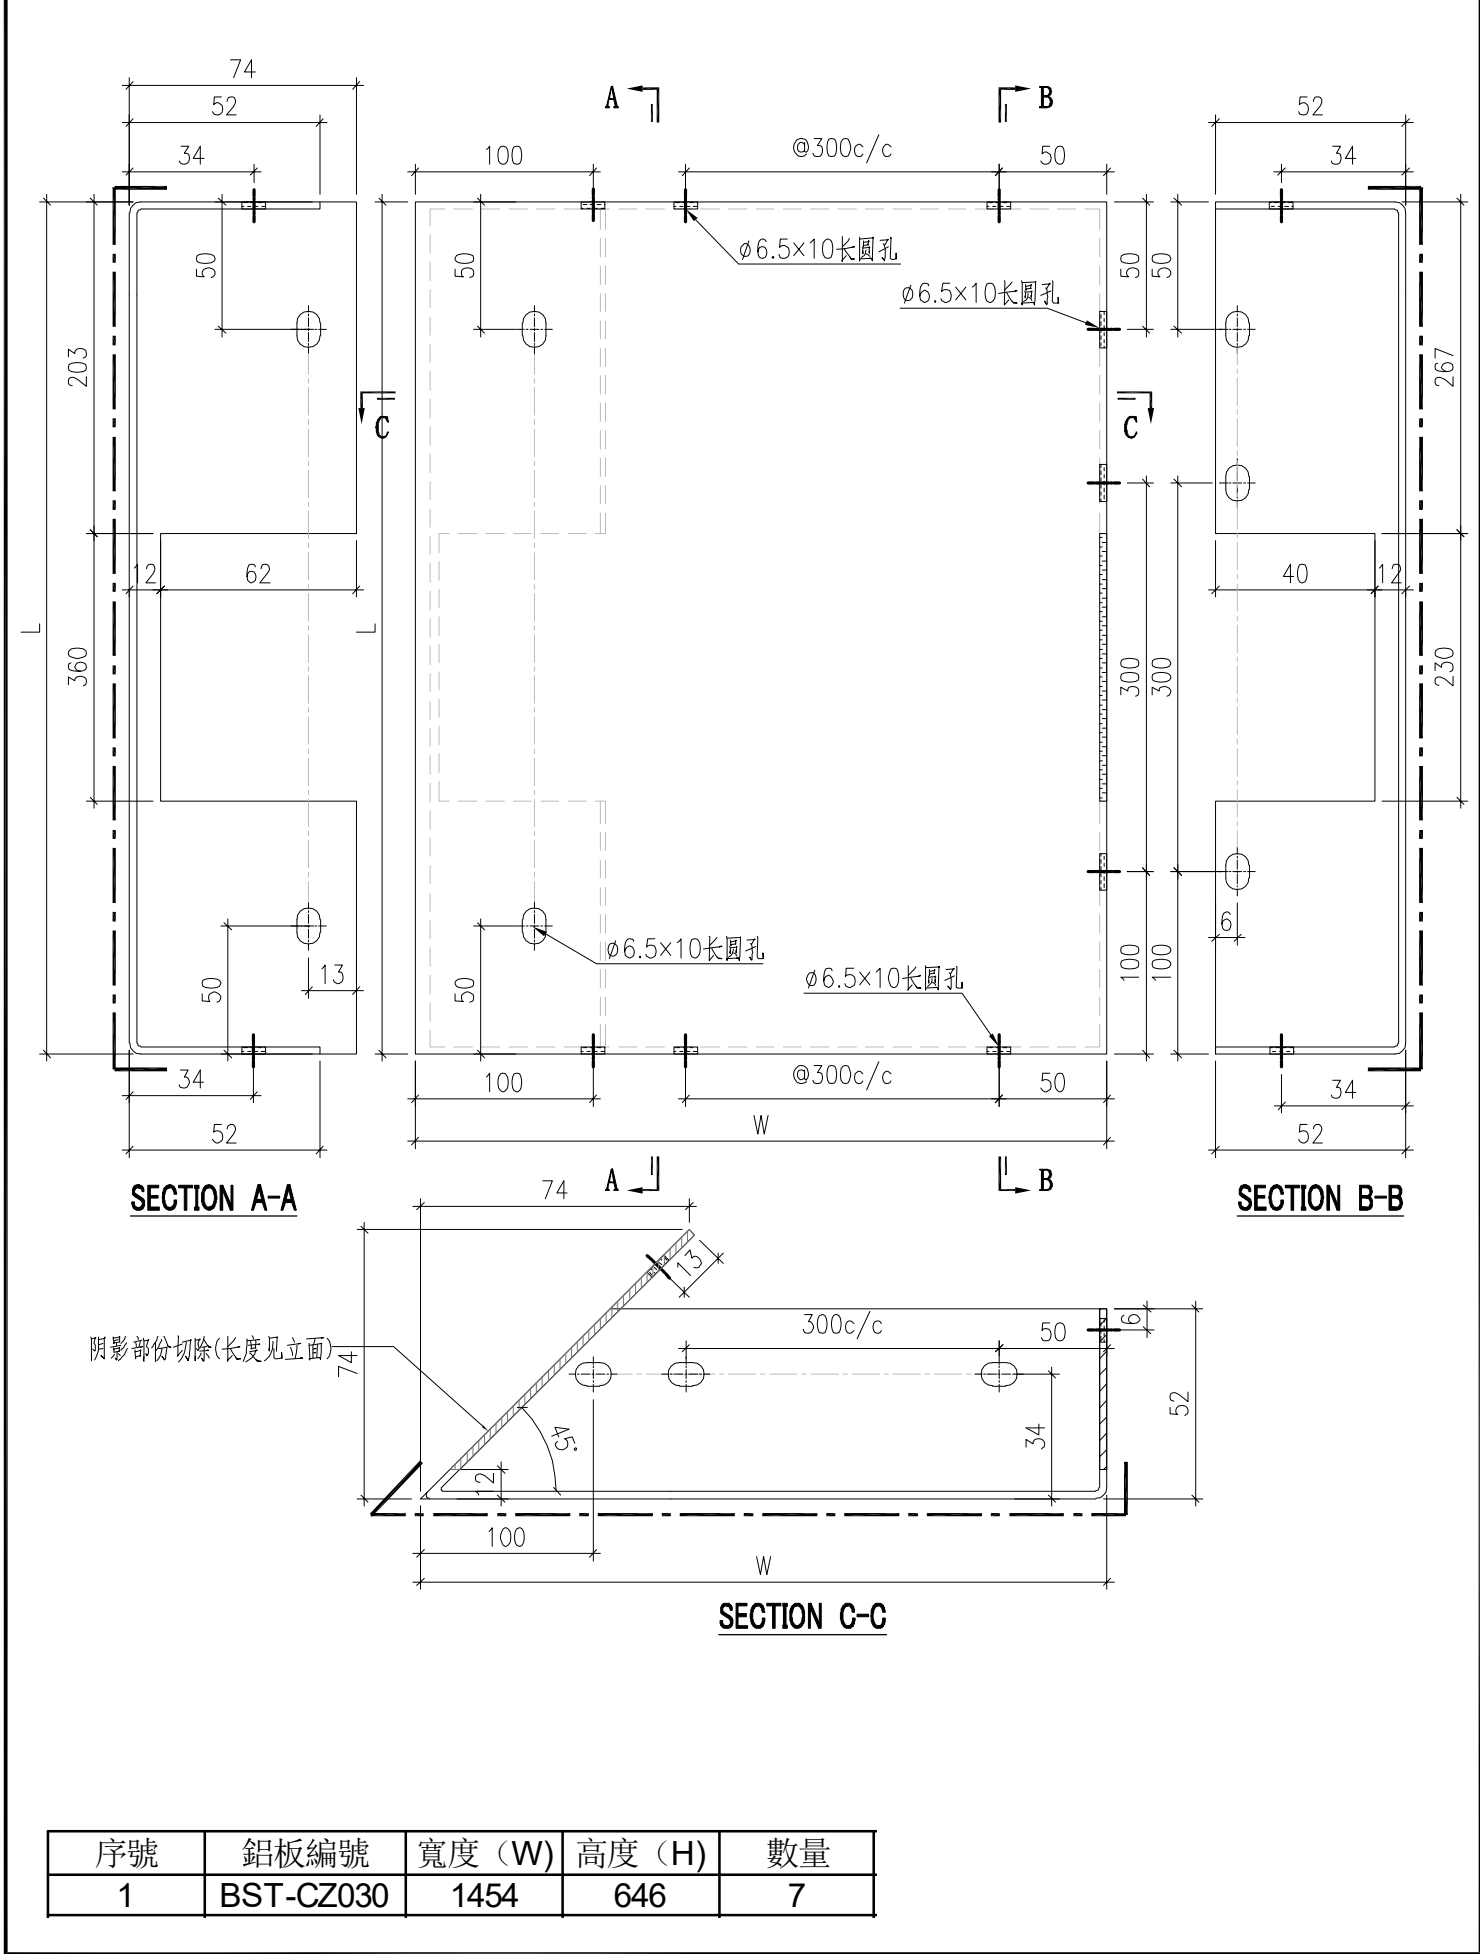


序號	鋁板編號	寬度 (W)	高度 (H)	數量
1	BST-CZ030	1454	646	7

 美特鋁質有限公司 MIDI Aluminium Fabricator Ltd.						工程號	J857	類別		物料號	-		
修改	-	-	-	採用工廠	✓	地盤		制圖	刘灿	2021-12-14	圖號	BST-D03	
日期	-	-	-	材料颜色	ECK3M96295S-ZD1		图纸名称	铝板加工图	復核	徐詳坤	2021-12-15	數量	-
							材料	3mm THK. 铝板	批准	林仁安	2021-12-16	單件重量	- (KG)

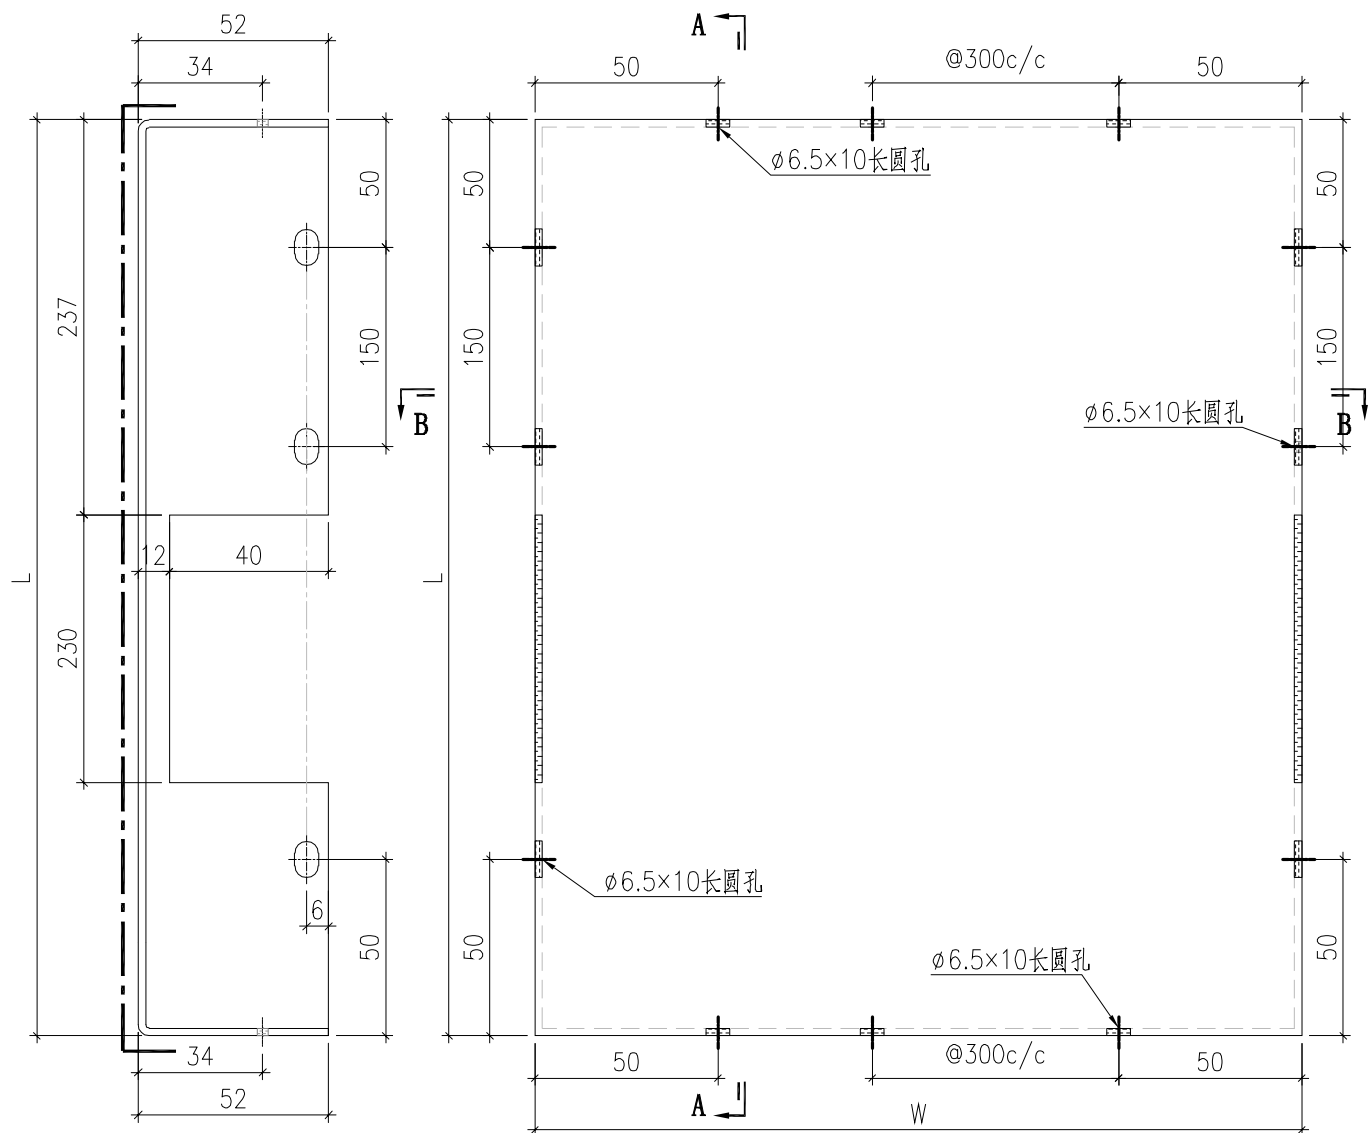


SECTION A-A

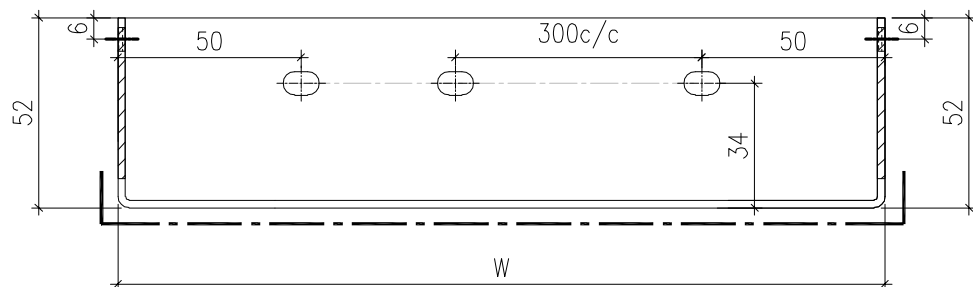

SECTION B-B


序號	鋁板編號	寬度 (W)	高度 (H)	數量
1	BST-D090	536	552	4

 美特鋁質有限公司 MIDI Aluminium Fabricator Ltd.							工程號	J857	類別		物料號	-		
修改	-	-	-	採用工廠	✓	地盤		地盘	啟德6552	制圖	刘灿	2021-12-14	圖號	BST-E03
日期	-	-	-	材料颜色	BCK3M96295S-ZD1		图纸名称	铝板加工图	復核	徐詳坤	2021-12-15	數量	-	
							材料	3mm THK. 铝板	批准	林仁安	2021-12-16	單件重量	-	(KG)

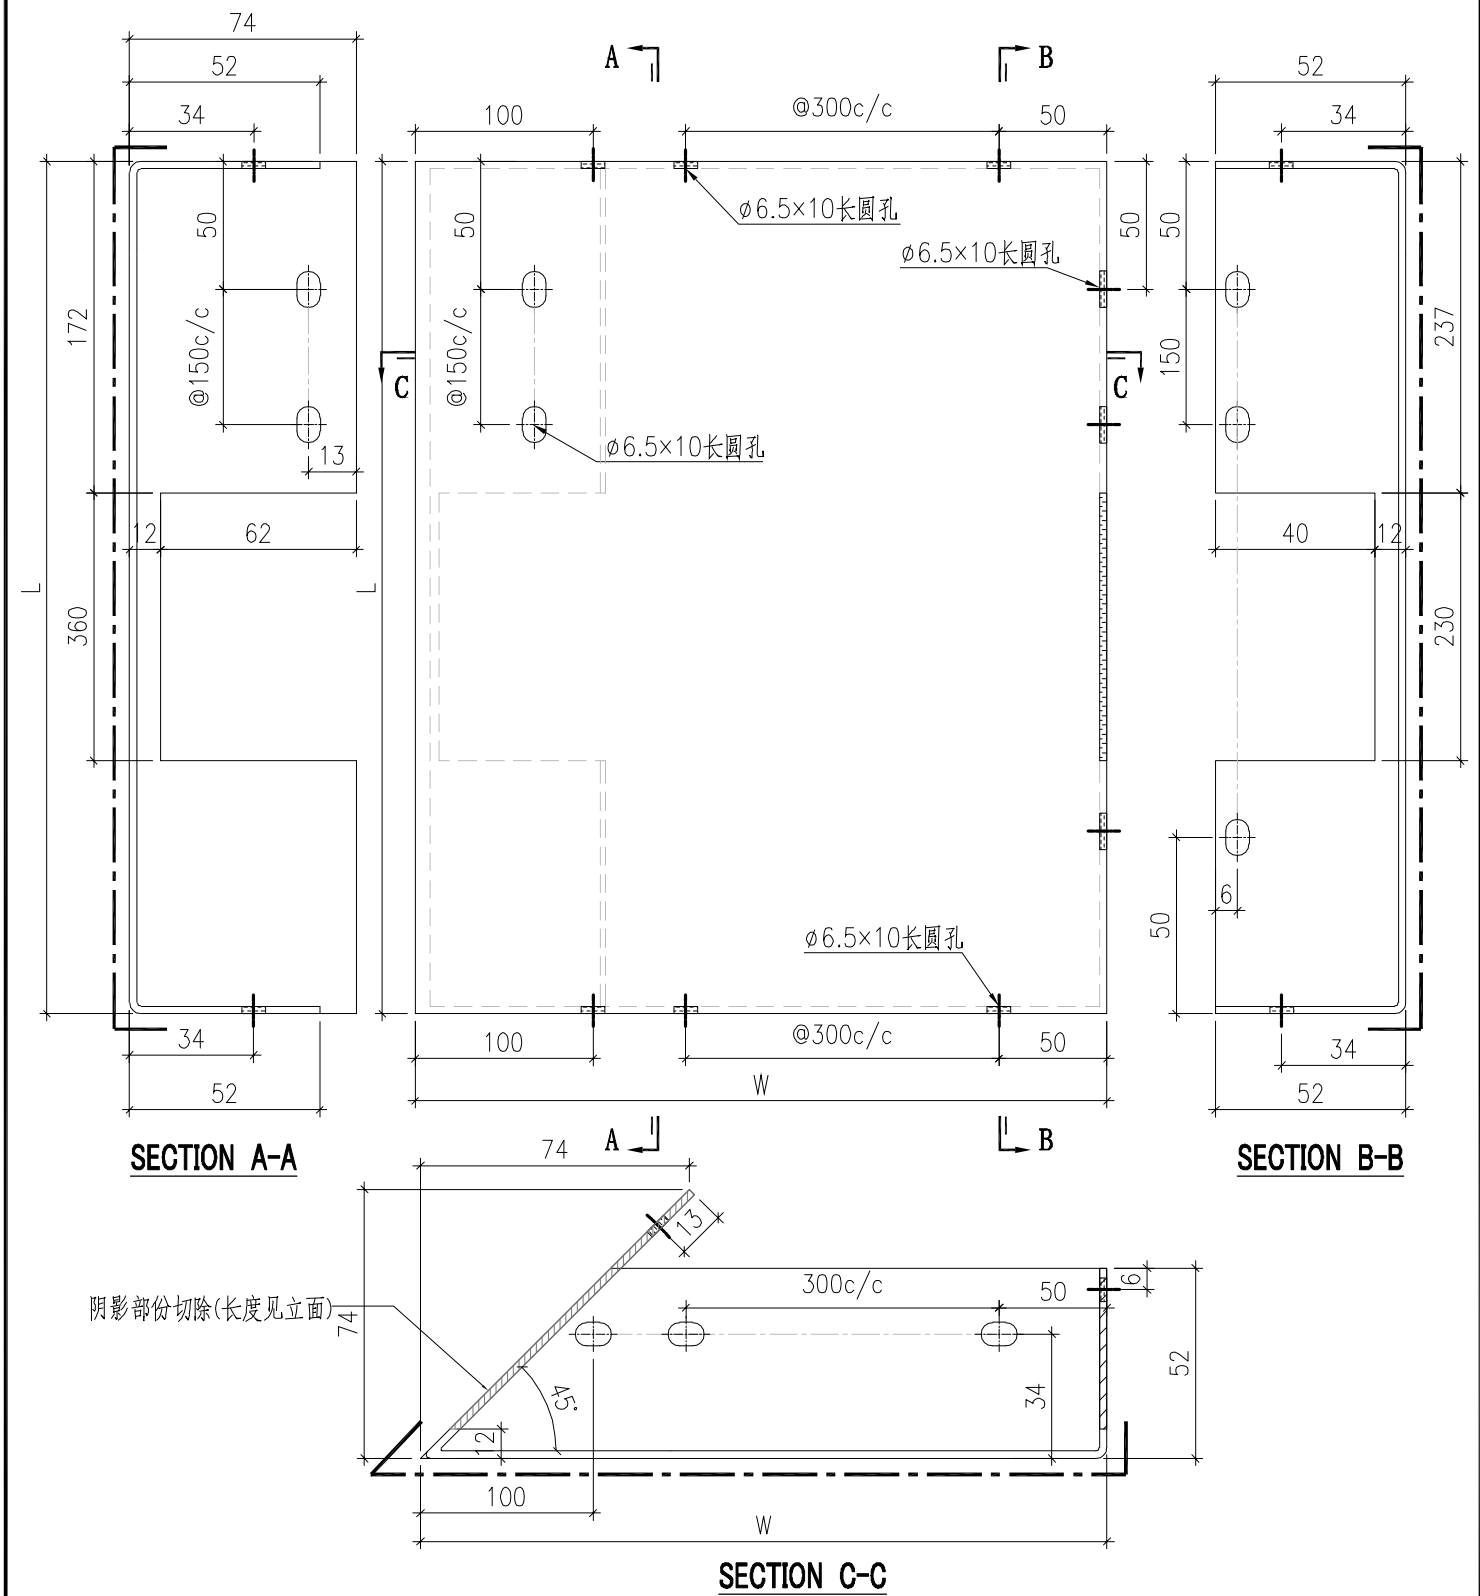


序號	鋁板編號	寬度 (W)	高度 (H)	數量
1	BST-EZ030	1454	552	2

美特鋁質有限公司 MIDI Aluminium Fabricator Ltd.				工程號	J857	類別		物料號	-
修改	-	-	-	採用工廠	✓	地盤		制圖	刘灿
日期	-	-	-	材料颜色	BCK3M96295S-ZD1	图纸名称	铝板加工图	復核	徐詳坤
						材料	3mm THK. 铝板	批准	林仁安
								2021-12-14	圖號
								2021-12-15	數量
								2021-12-16	單件重量
									- (KG)

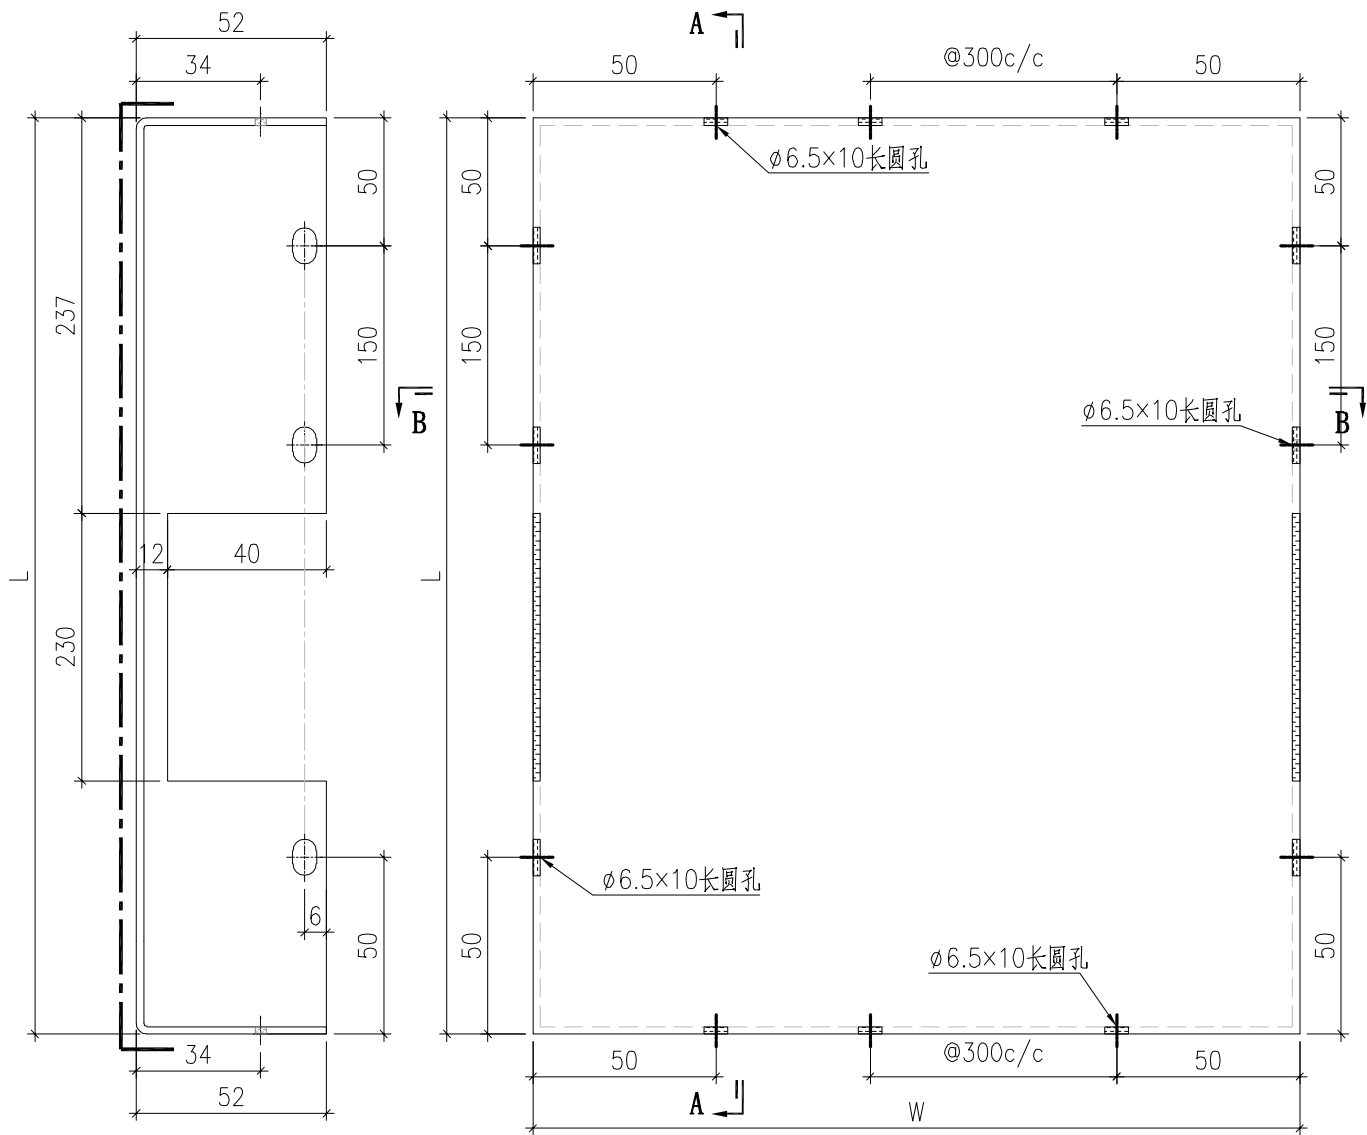


SECTION A-A

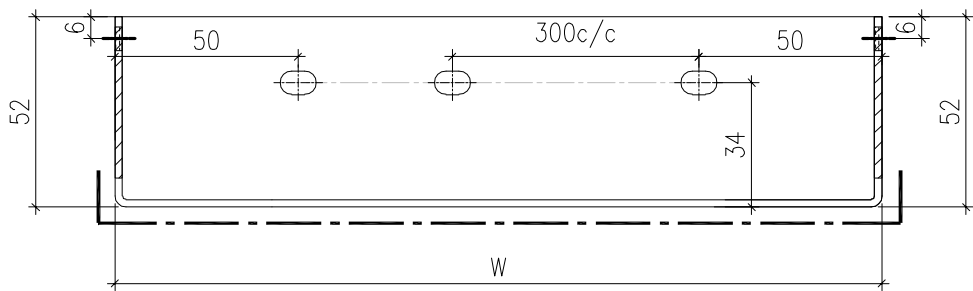

SECTION B-B


序號	鋁板編號	寬度 (W)	高度 (H)	數量
1	BST-G090	536	537	2

 美特鋁質有限公司 MIDI Aluminium Fabricator Ltd.							工程號	J857	類別		物料號	-	
修改	-	-	-	採用工廠	☒	地盤		制圖	刘灿	2021-12-14	圖號	BST-H03	
日期	-	-	-	材料颜色	ECK3M96295S-ZD1		图纸名称	铝板加工图	復核	徐詳坤	2021-12-15	數量	-
							材料	3mm THK. 铝板	批准	林仁安	2021-12-16	單件重量	- (KG)

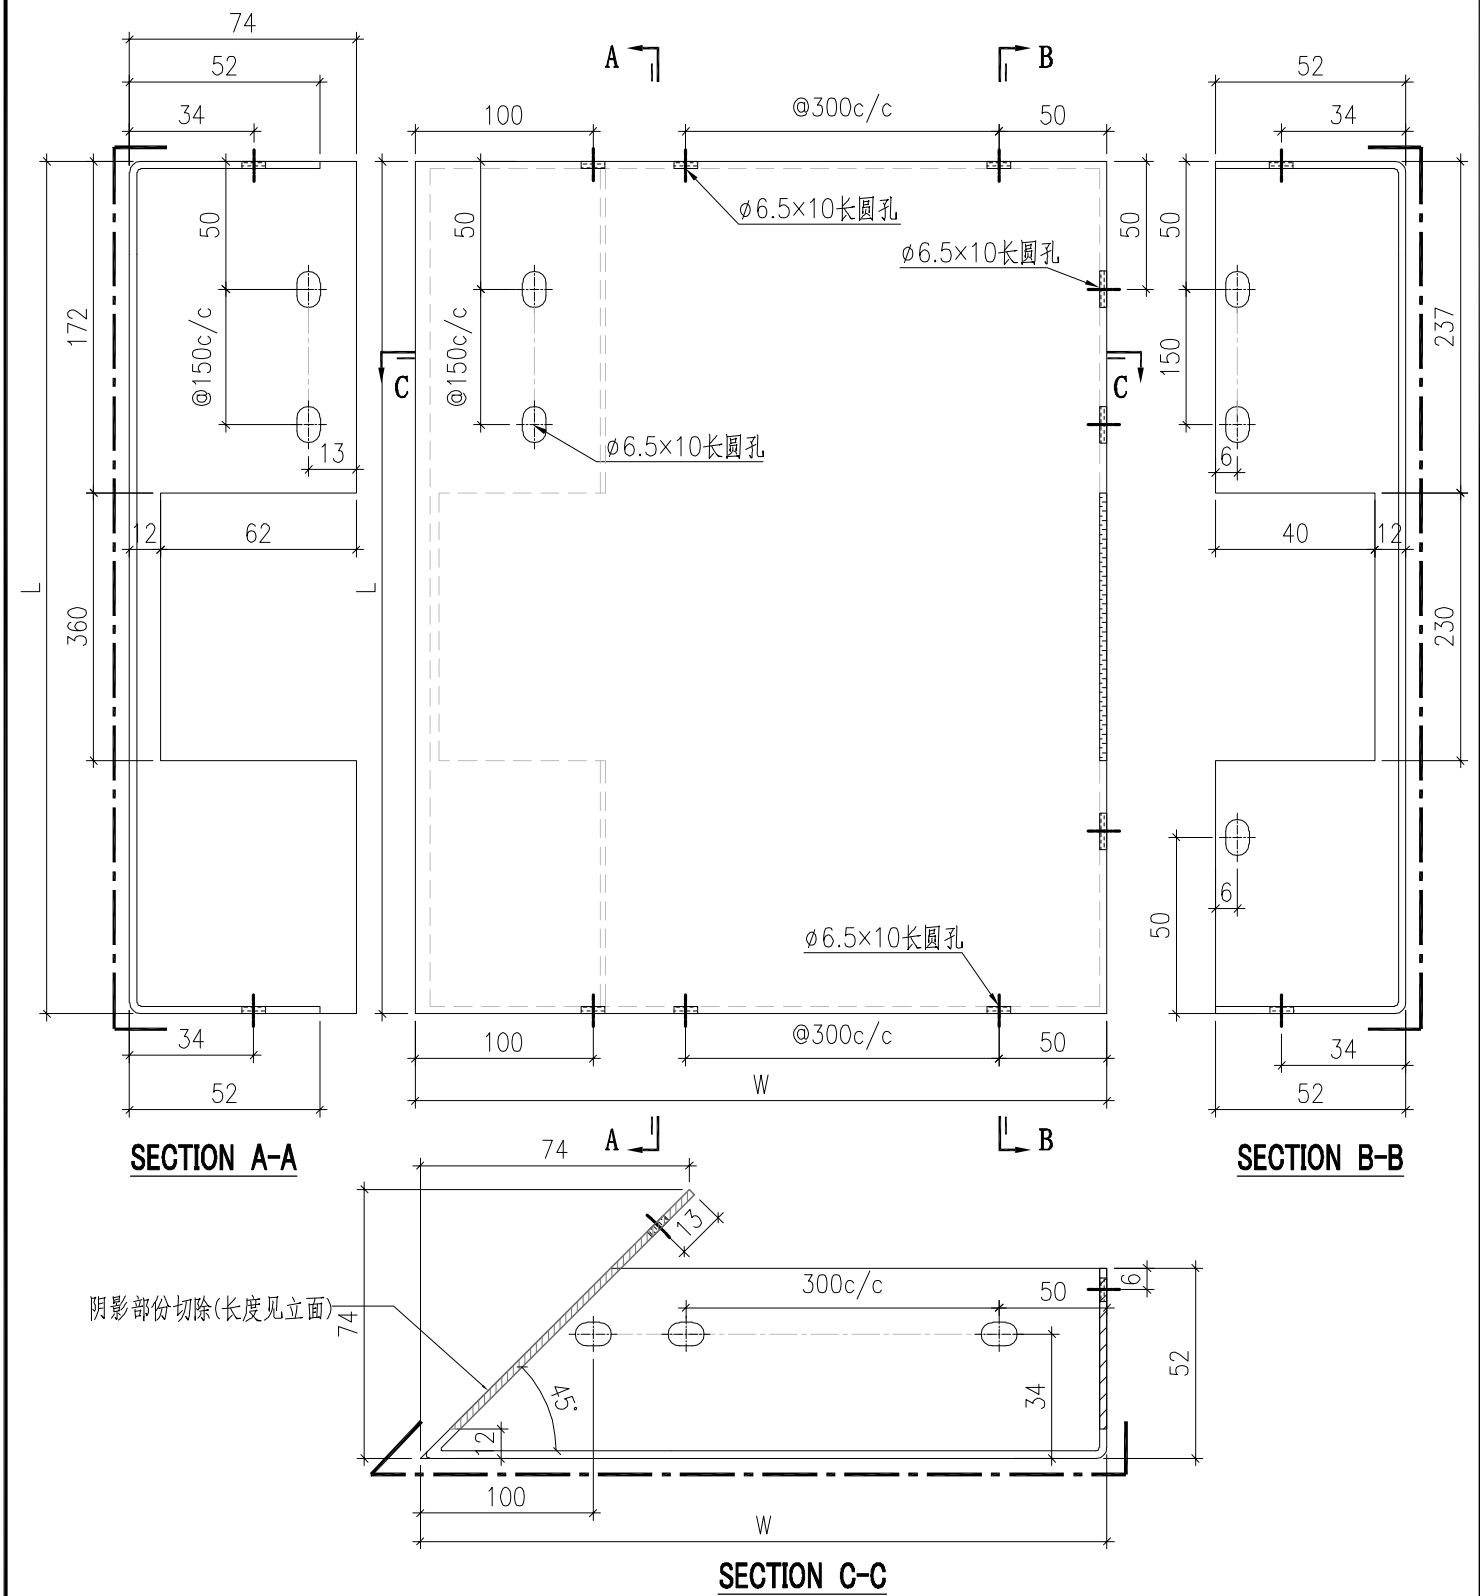


序號	鋁板編號	寬度 (W)	高度 (H)	數量
1	BST-HZ030	1454	537	1

 美特鋁質有限公司 MIDI Aluminium Fabricator Ltd.						工程號	J857	類別		物料號	-	
修改	-	-	-	採用工廠	✓	地盤		制圖	刘灿	2021-12-14	圖號	BST-M03
日期	-	-	-	材料颜色	ECX3M96295S-ZD1	图纸名称	铝板加工图	復核	徐詳坤	2021-12-15	數量	-
						材料	3mm THK. 铝板	批准	林仁安	2021-12-16	單件重量	- (KG)

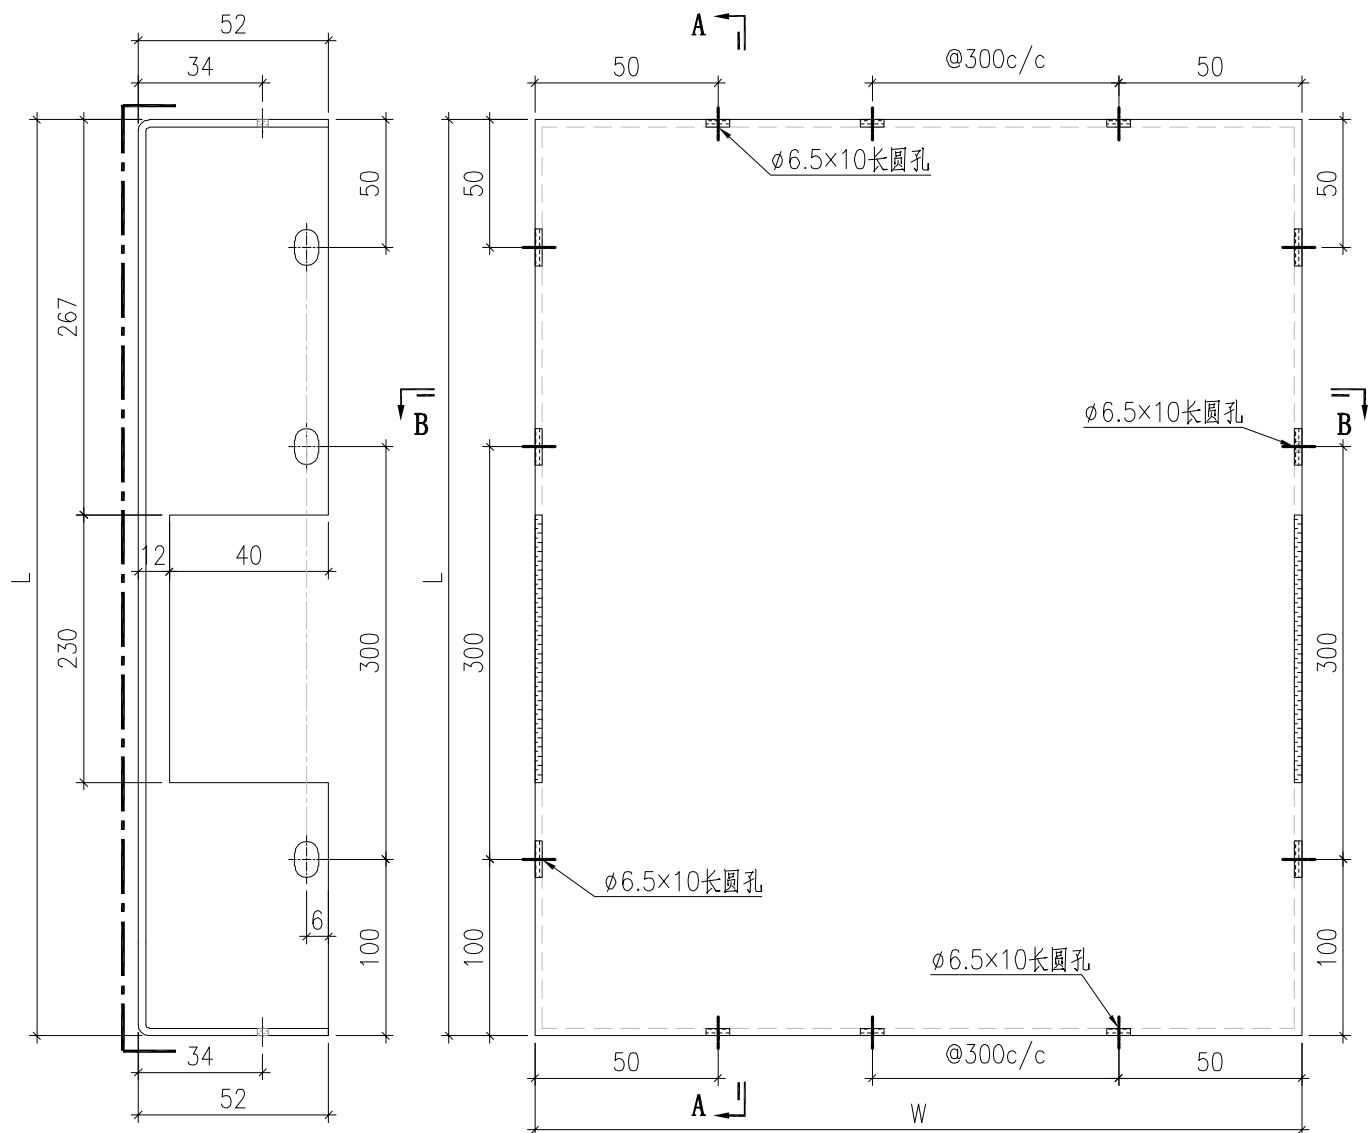

SECTION A-A

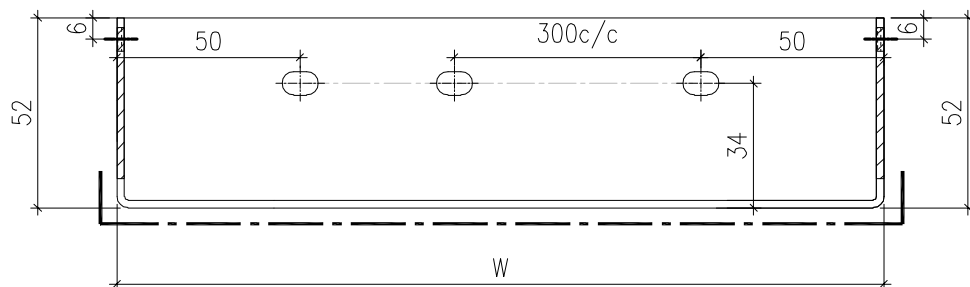

SECTION B-B

序號	鋁板編號	寬度 (W)	高度 (H)	數量
1	BST-M090	964	646	10
2	BST-M091	536	646	14