美特鋁質有限公司
MIDI ALUMINIUM FABRICATOR LTD.

工程指示 / 要求簡箋 ENGINEER INSTRUCTIONS(E.I.)

工程指示編號:	EI- 4633	修改版本:	B
	HK- 0780/22		
工程編號:	J 857	工程名稱:	NKIL6552
收件人:	生統	發件人:	Nero HO
工程項目:	幕牆單元件 - 廠用鋁料加工圖(第一批)(續EI4384)	日期:	16/05/2022

☐ 原合約工程包	☐ 原合約工程加 / 減賬 QT-	☐ 新工程報價 QT-

信件批核號碼/圖紙參考編號:	批核模具圖紙編號:
客戶指示附件:	管理內部批簽署:

☐ 初步鋁料 B.M.	☑ 加工拆圖，然後生產	☐ 尺寸表
☐ 正式鋁料 B.M.	☐ 技術上資料／指示	☐ 報價
☐ 配件 B.M.	☐ 樣辦或貨品說明書	☐ 分判合約
☐ 其他:		

內容:
統一修改加工圖，按此版修改加工圖為準

完成上列要求日期:

國內

☐ 生產技術總監	☐ 連附件	☐ 技術部	☐ 連附件	☐ 生產部	☐ 連附件
☐ 採購部	☐ 連附件	☑ 生產統籌部	☑ 連附件	☐ 報關組	☐ 連附件
☐ 質檢部	☐ 連附件	☐ 會計部	☐ 連附件	☐ 機械設計部	☐ 連附件
☐ 其他:					

香港

☐ 行政部	☐ 連附件	☐ 會計部	☐ 連附件	☐ 統籌部	☐ 連附件	☐ 工程部	☐ 連附件
☐ 採購部	☐ 連附件	☐ QS部	☐ 連附件	☐ 地盤管理	☐ 連附件	☐ 維修部	☐ 連附件

*發件人簽署：	*組別成員批核簽署：
傳遞編號： 0780/22	項目經理簽署：

美特鋁質有限公司
MIDI Aluminium Fabricator Ltd.

QF005/8

圖則登記表
DRAWING REGISTER

工程名稱 Project Title	香港啟德**6552**（第一批）
工程編號 Project No:	J-85**7**

分發予 Distributed To		接收日期 Receiving Date (適用於客戶圖則)									
	年	2022	2022	2022	2022	2022					
	月	2	3	4	4	5					
	日	15	21	6	26	14					

圖則編號 Drg. No.	圖則名稱 Drawing Title	修訂編號 Revision No.									
CW-005	单元组装图	-	A	B	C						
CW-006	单元组装图	-	A	B	C						
CW-007	单元组装图	-	A	B	C						
CW-008	单元组装图	-	A	B	C						
CW-009	单元组装图	-	A	B	C						
CW-010	单元组装图	-	A	B	C						
CW-011	单元组装图	-	A	B	C						
CW-012	单元组装图	-	A	B	C						
CW-013	单元组装图	-	A	B	C						
CW-014	单元组装图	-	A	B	C						
CW-015	单元组装图	-	A	B	C						
CW-016	单元组装图	-	A	B	C						
CW-017	单元组装图	-	A	B	C						
CW-018	单元组装图	-	A	B	C						
CW-019	单元组装图	-	A	B	C						
CW-020	单元组装图	-	A	B	C						
CW-027	单元组装图	-	A	B	C						
CW-028	单元组装图	-	A	B	C						
CW-029	单元组装图	-	A	B	C						
CW-030	单元组装图	-	A	B	C						
CW-031	单元组装图	-	A	B	C						
CW-032	单元组装图	-	A	B	C						
CW-035	单元组装图	-	A	B	C						
CW-036	单元组装图	-	A	B	C						
CW-037	单元组装图	-	A	B	C						
CW-038	单元组装图	-	A	B	C						
CW-039	单元组装图	-	A	B	C						
CW-040	单元组装图	-	A	B	C						
CW-041	单元组装图	-	A	B	C						
CW-042	单元组装图	-	A	B	C						
CW-043	单元组装图	-	A	B	C						

美特鋁質有限公司
MIDI Aluminium Fabricator Ltd.

QF005/8

圖則登記表
DRAWING REGISTER

工程名稱 Project Title	香港啟德**6552**（第一批）
工程編號 Project No:	J-85**7**

接收日期 Receiving Date (適用於客戶圖則)

月										
日										

分發予 Distributed To

發出日期 Issued Date

年	2022	2022	2022	2022	2022					
月	2	3	4	4	5					
日	15	21	6	26	14					

圖則編號 Drg. No.	圖則名稱 Drawing Title	修訂編號 Revision No.								
CW-044	单元组装图	-	A	B	C					
CW-045	单元组装图	-	A	B	C					
CW-046	单元组装图	-	A	B	C					
CW-049	单元组装图	-	A	B	C					
CW-050	单元组装图	-	A	B	C					
CW-051	单元组装图	-	A	B	C					
CW-052	单元组装图	-	A	B	C					
CW-053	单元组装图	-	A	B	C					
CW-054	单元组装图	-	A	B	C					
CW-061	单元组装图	-	A	B	C					
CW-062	单元组装图	-	A	B	C					
CW-063	单元组装图	-	A	B	C					
CW-064	单元组装图	-	A	B	C					
CW-065	单元组装图	-	A	B	C					
CW-066	单元组装图	-	A	B	C					
CW-067	单元组装图	-	A	B	C					
CW-068	单元组装图	-	A	B	C					
CW-069	单元组装图	-	A	B	C					
CW-070	单元组装图	-	A	B	C					
CW-071	单元组装图	-	A	B	C					
CW-072	单元组装图	-	A	B	C					
CW-076	单元组装图	-	A	B	C					
CW-077	单元组装图	-	A	B	C					
CW-078	单元组装图	-	A	B	C					
CW-079	单元组装图	-	A	B	C					
CW-082	单元组装图	-	A	B	C					
CW-083	单元组装图	-	A	B	C					
CW-084	单元组装图	-	A	B	C					
CW-085	单元组装图	-	A	B	C					

美特鋁質有限公司
MIDI Aluminium Fabricator Ltd.

QF005/8

圖則登記表
DRAWING REGISTER

			接收日期 Receiving Date (適用於客戶圖則)								
工程名稱 Project Title	香港啟德**6552**（第一批）	月									
工程編號 Project No: J-85**7**		日									

分發予 Distributed To		發出日期 Issued Date									
	年	2022	2022	2022	2022	2022					
	月	2	3	4	4	5					
	日	15	21	6	26	14					

圖則編號 Drg. No.	圖則名稱 Drawing Title	修訂編號 Revision No.								
CW-087	單元組裝图	-	A	B	C					
CW-088	單元組裝图	-	A	B	C					
CW-089	單元組裝图	-	A	B	C					
CW-090	單元組裝图	-	A	B	C					
CW-091	單元組裝图	-	A	B	C					
CW-092	單元組裝图	-	A	B	C					
CW-093	單元組裝图	-	A	B	C					
CW-094	單元組裝图	-	A	B	C					
CW-095	單元組裝图	-	A	B	C					
CW-096	單元組裝图	-	A	B	C					
CW-097	單元組裝图	-	A	B	C					
CW-098	單元組裝图	-	A	B	C					
CW-111	單元組裝图	-	A	B	C					
CW-112	單元組裝图	-	A	B	C					
CW-113	單元組裝图	-	A	B	C					
CW-114	單元組裝图	-	A	B	C					
CW-115	單元組裝图	-	A	B	C					
CW-116	單元組裝图	-	A	B	C					
CW-117	單元組裝图	-	A	B	C					
CW-118	單元組裝图	-	A	B	C					
CW-119	單元組裝图	-	A	B	C					
CW-120	單元組裝图	-	A	B	C					
CW-121	單元組裝图	-	A	B	C					
CW-122	單元組裝图	-	A	B	C					
CW-123	單元組裝图	-	A	B	C					
CW-124	單元組裝图	-	A	B	C					
CW-125	單元組裝图	-	A	B	C					

美特鋁質有限公司
MIDI Aluminium Fabricator Ltd.

QF005/8

圖則登記表
DRAWING REGISTER

			接收日期 Receiving Date (適用於客戶圖則)								
工程名稱 Project Title	香港啟德**6552**（第一批）	月									
工程編號 Project No: J-85**7**		日									

分發予 Distributed To		發出日期 Issued Date									
	年	2022	2022	2022	2022	2022					
	月	2	3	4	4	5					
	日	15	21	6	26	14					

圖則編號 Drg. No.	圖則名稱 Drawing Title	修訂編號 Revision No.								
CW-126	单元组装图	-	A	B	C					
CW-127	单元组装图	-	A	B	C					
CW-128	单元组装图	-	A	B	C					
CW-201	单元组装图	-	A	B	C					
CW-202	单元组装图	-	A	B	C					
CW-202D	单元组装图	-	A	B	C					
CW-203	单元组装图	-	A	B	C					
CW-204	单元组装图	-	A	B	C					
CW-204D	单元组装图	-	A	B	C					
CW-205	单元组装图	-	A	B	C					
CW-206	单元组装图	-	A	B	C					
CW-206D	单元组装图	-	A	B	C					
CW-207	单元组装图	-	A	B	C					
CW-208	单元组装图	-	A	B	C					
CW-208D	单元组装图	-	A	B	C					
CW-209	单元组装图	-	A	B	C					
CW-210	单元组装图	-	A	B	C					
CW-211	单元组装图	-	A	B	C					
CW-211D	单元组装图	-	A	B	C					
CW-211E	单元组装图	-	A	B	C					
CW-212	单元组装图	-	A	B	C					
CW-212D	单元组装图	-	A	B	C					
CW-212E	单元组装图	-	A	B	C					
CW-213	单元组装图	-	A	B	C					
CW-213D	单元组装图	-	A	B	C					
CW-214	单元组装图	-	A	B	C					
CW-214D	单元组装图	-	A	B	C					

美特鋁質有限公司
MIDI Aluminium Fabricator Ltd.

QF005/8

圖則登記表
DRAWING REGISTER

			接收日期 Receiving Date (適用於客戶圖則)								
工程名稱 Project Title	香港啟德**6552**（第一批）	月									
工程編號 Project No: J-85**7**		日									

分發予 Distributed To		發出日期 Issued Date									
	年	2022	2022	2022	2022	2022					
	月	2	3	4	4	5					
	日	15	21	6	26	14					

圖則編號 Drg. No.	圖則名稱 Drawing Title	修訂編號 Revision No.								
CW-215	单元组装图	-	A	B	C					
CW-215D	单元组装图	-	A	B	C					
CW-216	单元组装图	-	A	B	C					
CW-217	单元组装图	-	A	B	C					
CW-218	单元组装图	-	A	B	C					
CW-218D	单元组装图	-	A	B	C					
CW-219	单元组装图	-	A	B	C					
CW-219D	单元组装图	-	A	B	C					
CW-220	单元组装图	-	A	B	C					
CW-221	单元组装图	-	A	B	C					
CW-222	单元组装图	-	A	B	C					
CW-222D	单元组装图	-	A	B	C					
CW-223	单元组装图	-	A	B	C					
CW-223D	单元组装图	-	A	B	C					
CW-224	单元组装图	-	A	B	C					
CW-225	单元组装图	-	A	B	C					
CW-226	单元组装图	-	A	B	C					
CW-226D	单元组装图	-	A	B	C					
CW-227	单元组装图	-	A	B	C					
CW-227D	单元组装图	-	A	B	C					
CW-228	单元组装图	-	A	B	C					
CW-229	单元组装图	-	A	B	C					
CW-230	单元组装图	-	A	B	C					
CW-230D	单元组装图	-	A	B	C					
CW-231	单元组装图	-	A	B	C					
CW-231D	单元组装图	-	A	B	C					
CW-232	单元组装图	-	A	B	C					
CW-232D	单元组装图	-	A	B	C					
CW-233	单元组装图	-	A	B	C					

美特鋁質有限公司
MIDI Aluminium Fabricator Ltd.

QF005/8

圖則登記表
DRAWING REGISTER

工程名稱 Project Title	香港啟德**6552**（第一批）
工程編號 Project No:	J-85**7**

接收日期 Receiving Date (適用於客戶圖則)

月										
日										

分發予 Distributed To

發出日期 Issued Date

年	2022	2022	2022	2022	2022					
月	2	3	4	4	5					
日	15	21	6	26	14					

圖則編號 Drg. No.	圖則名稱 Drawing Title	修訂編號 Revision No.								
CW-233D	单元组装图	-	A	B	C					
CW-234	单元组装图	-	A	B	C					
CW-234D	单元组装图	-	A	B	C					
CW-235	单元组装图	-	A	B	C					
CW-235D	单元组装图	-	A	B	C					
CW-236	单元组装图	-	A	B	C					
CW-236D	单元组装图	-	A	B	C					
CW-237	单元组装图	-	A	B	C					
CW-237D	单元组装图	-	A	B	C					
CW-238	单元组装图	-	A	B	C					
CW-238D	单元组装图	-	A	B	C					
CW-239	单元组装图	-	A	B	C					
CW-240	单元组装图	-	A	B	C					
CW-241	单元组装图	-	A	B	C					
CW-241D	单元组装图	-	A	B	C					
CW-242	单元组装图	-	A	B	C					
CW-242D	单元组装图	-	A	B	C					
CW-243	单元组装图	-	A	B	C					
CW-244	单元组装图	-	A	B	C					
CW-245	单元组装图	-	A	B	C					
CW-245D	单元组装图	-	A	B	C					
CW-246	单元组装图	-	A	B	C					
CW-247	单元组装图	-	A	B	C					
CW-247D	单元组装图	-	A	B	C					
CW-248	单元组装图	-	A	B	C					
CW-248D	单元组装图	-	A	B	C					
CW-249	单元组装图	-	A	B	C					
CW-250	单元组装图	-	A	B	C					
CW-261	单元组装图	-	A	B	C					
CW-262	单元组装图	-	A	B	C					

美特鋁質有限公司
MIDI Aluminium Fabricator Ltd.

QF005/8

圖則登記表
DRAWING REGISTER

工程名稱 Project Title	香港啟德**6552**（第一批）
工程編號 Project No:	J-85**7**

接收日期 Receiving Date (適用於客戶圖則)

月										
日										

分發予 Distributed To

發出日期 Issued Date

年	2022	2022	2022	2022	2022					
月	2	3	4	4	5					
日	15	21	6	26	14					

圖則編號 Drg. No.	圖則名稱 Drawing Title	修訂編號 Revision No.								
CW-262D	单元组装图	-	A	B	C					
CW-263	单元组装图	-	A	B	C					
CW-263D	单元组装图	-	A	B	C					
CW-264	单元组装图	-	A	B	C					
CW-265	单元组装图	-	A	B	C					
CW-265A	单元组装图	-	A	B	C					
CW-266	单元组装图	-	A	B	C					
CW-266D	单元组装图	-	A	B	C					
CW-267	单元组装图	-	A	B	C					
CW-267D	单元组装图	-	A	B	C					
CW-268	单元组装图	-	A	B	C					
CW-269	单元组装图	-	A	B	C					
CW-269D	单元组装图	-	A	B	C					
CW-270	单元组装图	-	A	B	C					
CW-271	单元组装图	-	A	B	C					
CW-271D	单元组装图	-	A	B	C					
CW-272	单元组装图	-	A	B	C					
CW-273	单元组装图	-	A	B	C					
CW-274	单元组装图	-	A	B	C					
CW-274D	单元组装图	-	A	B	C					
CW-274E	单元组装图	-	A	B	C					
CW-275	单元组装图	-	A	B	C					
CW-275D	单元组装图	-	A	B	C					
CW-275E	单元组装图	-	A	B	C					
CW-276	单元组装图	-	A	B	C					
CW-277	单元组装图	-	A	B	C					
CW-278	单元组装图	-	A	B	C					

美特鋁質有限公司
MIDI Aluminium Fabricator Ltd.

QF005/8

圖則登記表
DRAWING REGISTER

工程名稱 Project Title	香港啟德**6552**（第一批）
工程編號 Project No:	J-85**7**

接收日期 Receiving Date (適用於客戶圖則)

月										
日										

分發予 Distributed To

發出日期 Issued Date

年	2022	2022	2022	2022	2022					
月	2	3	4	4	5					
日	15	21	6	26	14					

圖則編號 Drg. No.	圖則名稱 Drawing Title	修訂編號 Revision No.								
CW-278D	单元组装图	-	A	B	C					
CW-278E	单元组装图	-	A	B	C					
CW-279	单元组装图	-	A	B	C					
CW-280	单元组装图	-	A	B	C					
CW-280D	单元组装图	-	A	B	C					
CW-281	单元组装图	-	A	B	C					
CW-282	单元组装图	-	A	B	C					
CW-282D	单元组装图	-	A	B	C					
CW-283	单元组装图	-	A	B	C					
CW-283D	单元组装图	-	A	B	C					
CW-283E	单元组装图	-	A	B	C					
CW-284	单元组装图	-	A	B	C					
CW-285	单元组装图	-	A	B	C					
CW-285D	单元组装图	-	A	B	C					
CW-286	单元组装图	-	A	B	C					
CW-286D	单元组装图	-	A	B	C					
CW-287	单元组装图	-	A	B	C					
CW-288	单元组装图	-	A	B	C					
CW-289	单元组装图	-	A	B	C					
CW-289D	单元组装图	-	A	B	C					
CW-290	单元组装图	-	A	B	C					
CW-291	单元组装图	-	A	B	C					
CW-291D	单元组装图	-	A	B	C					
CW-292	单元组装图	-	A	B	C					
CW-292D	单元组装图	-	A	B	C					
CW-293	单元组装图	-	A	B	C					
CW-293A	单元组装图	-	A	B	C					

美特鋁質有限公司
MIDI Aluminium Fabricator Ltd.

QF005/8

圖則登記表
DRAWING REGISTER

工程名稱 Project Title	香港啟德**6552**（第一批）
工程編號 Project No:	J-85**7**

接收日期 Receiving Date (適用於客戶圖則)

月										
日										

分發予 Distributed To

發出日期 Issued Date

年	2022	2022	2022	2022	2022					
月	2	3	4	4	5					
日	15	21	6	26	14					

圖則編號 Drg. No.	圖則名稱 Drawing Title	修訂編號 Revision No.								
CW-294	单元组装图	-	A	B	C					
CW-294D	单元组装图	-	A	B	C					
CW-295	单元组装图	-	A	B	C					
CW-295D	单元组装图	-	A	B	C					
CW-296	单元组装图	-	A	B	C					
CW-296D	单元组装图	-	A	B	C					
CW-297	单元组装图	-	A	B	C					
CW-298	单元组装图	-	A	B	C					
CW-298D	单元组装图	-	A	B	C					
CW-299	单元组装图	-	A	B	C					
CW-299D	单元组装图	-	A	B	C					
CW-300	单元组装图	-	A	B	C					
CW-300D	单元组装图	-	A	B	C					
CW-301	单元组装图	-	A	B	C					
CW-302	单元组装图	-	A	B	C					
CW-302D	单元组装图	-	A	B	C					
CW-303	单元组装图	-	A	B	C					
CW-304	单元组装图	-	A	B	C					
CW-311	单元组装图	-	A	B	C					
CW-312	单元组装图	-	A	B	C					
CW-313	单元组装图	-	A	B	C					
CW-314	单元组装图	-	A	B	C					
CW-315	单元组装图	-	A	B	C					
CW-316	单元组装图	-	A	B	C					
CW-317	单元组装图	-	A	B	C					
CW-318	单元组装图	-	A	B	C					
CW-319	单元组装图	-	A	B	C					
CW-320	单元组装图	-	A	B	C					

美特鋁質有限公司
MIDI Aluminium Fabricator Ltd.

QF005/8

圖則登記表
DRAWING REGISTER

工程名稱 Project Title	香港啟德**6552**（第一批）
工程編號 Project No:	J-85**7**

分發予 Distributed To		接收日期 Receiving Date (適用於客戶圖則)									
	年	2022	2022	2022	2022	2022					
	月	2	3	4	4	5					
	日	15	21	6	26	14					

圖則編號 Drg. No.	圖則名稱 Drawing Title	修訂編號 Revision No.									
CW-321	单元组装图	-	A	B	C						
CW-322	单元组装图	-	A	B	C						
CW-323	单元组装图	-	A	B	C						
CW-324	单元组装图	-	A	B	C						
CW-325	单元组装图	-	A	B	C						
CW-326	单元组装图	-	A	B	C						
CW-327	单元组装图	-	A	B	C						
CW-328	单元组装图	-	A	B	C						
CW-331	单元组装图	-	A	B	C						
CW-332	单元组装图	-	A	B	C						
CW-333	单元组装图	-	A	B	C						
CW-334	单元组装图	-	A	B	C						
CW-335	单元组装图	-	A	B	C						
CW-336	单元组装图	-	A	B	C						
CW-337	单元组装图	-	A	B	C						
CW-341	单元组装图	-	A	B	C						
CW-342	单元组装图	-	A	B	C						
CW-343	单元组装图	-	A	B	C						
CW-344	单元组装图	-	A	B	C						
CW-345	单元组装图	-	A	B	C						
CW-346	单元组装图	-	A	B	C						
CW-347	单元组装图	-	A	B	C						
CW-348	单元组装图	-	A	B	C						
CW-349	单元组装图	-	A	B	C						
CW-350	单元组装图	-	A	B	C						
CW-351	单元组装图	-	A	B	C						
CW-352	单元组装图	-	A	B	C						
CW-353	单元组装图	-	A	B	C						
CW-354	单元组装图	-	A	B	C						
CW-355	单元组装图	-	A	B	C						
CW-356	单元组装图	-	A	B	C						

美特鋁質有限公司
MIDI Aluminium Fabricator Ltd.

QF005/8

圖則登記表
DRAWING REGISTER

			接收日期 Receiving Date (適用於客戶圖則)								
工程名稱 Project Title	香港啟德**6552**（第一批）	月									
工程編號 Project No: J-85**7**		日									

分發予 Distributed To		發出日期 Issued Date									
	年	2022	2022	2022	2022	2022					
	月	2	3	4	4	5					
	日	15	21	6	26	14					

圖則編號 Drg. No.	圖則名稱 Drawing Title	修訂編號 Revision No.									
CW-357	单元组装图	-	A	B	C						
CW-358	单元组装图	-	A	B	C						
CW-359	单元组装图	-	A	B	C						
CW-360	单元组装图	-	A	B	C						
CW-401	单元组装图	-	A	B	C						
CW-402	单元组装图	-	A	B	C						
CW-403	单元组装图	-	A	B	C						
CW-404	单元组装图	-	A	B	C						
CW-405	单元组装图	-	A	B	C						
CW-406	单元组装图	-	A	B	C						
CW-407	单元组装图	-	A	B	C						
CW-408	单元组装图	-	A	B	C						
CW-409	单元组装图	-	A	B	C						
CW-410	单元组装图	-	A	B	C						
CW-411	单元组装图	-	A	B	C						
CW-412	单元组装图	-	A	B	C						
CW-413	单元组装图	-	A	B	C						
CW-414	单元组装图	-	A	B	C						
CW-415	单元组装图	-	A	B	C						
CW-416	单元组装图	-	A	B	C						
CW-417	单元组装图	-	A	B	C						
CW-418	单元组装图	-	A	B	C						
CW-419	单元组装图	-	A	B	C						
CW-420	单元组装图	-	A	B	C						
CW-421	单元组装图	-	A	B	C						
CW-422	单元组装图	-	A	B	C						
CW-423	单元组装图	-	A	B	C						

美特鋁質有限公司
MIDI Aluminium Fabricator Ltd.

QF005/8

圖則登記表
DRAWING REGISTER

			接收日期 Receiving Date (適用於客戶圖則)								
工程名稱 Project Title	香港啟德**6552**（第一批）	月									
工程編號 Project No: J-85**7**		日									

分發予 Distributed To		發出日期 Issued Date									
	年	2022	2022	2022	2022	2022					
	月	2	3	4	4	5					
	日	15	21	6	26	14					

圖則編號 Drg. No.	圖則名稱 Drawing Title	修訂編號 Revision No.								
CW-424	单元组装图	-	A	B	C					
CW-425	单元组装图	-	A	B	C					
CW-426	单元组装图	-	A	B	C					
CW-427	单元组装图	-	A	B	C					
CW-428	单元组装图	-	A	B	C					
CW-429	单元组装图	-	A	B	C					
CW-430	单元组装图	-	A	B	C					
CW-431	单元组装图	-	A	B	C					
CW-432	单元组装图	-	A	B	C					
CW-433	单元组装图	-	A	B	C					
CW-434	单元组装图	-	A	B	C					
CW-435	单元组装图	-	A	B	C					
CW-436	单元组装图	-	A	B	C					
CW-437	单元组装图	-	A	B	C					
CW-438	单元组装图	-	A	B	C					
CW-439	单元组装图	-	A	B	C					
CW-440	单元组装图	-	A	B	C					
CW-441	单元组装图	-	A	B	C					
CW-442	单元组装图	-	A	B	C					
CW-443	单元组装图	-	A	B	C					
CW-444	单元组装图	-	A	B	C					
CW-445	单元组装图	-	A	B	C					
CW-446	单元组装图	-	A	B	C					
CW-447	单元组装图	-	A	B	C					
CW-448	单元组装图	-	A	B	C					
CW-449	单元组装图	-	A	B	C					
CW-450	单元组装图	-	A	B	C					

美特鋁質有限公司
MIDI Aluminium Fabricator Ltd.

QF005/8

圖則登記表
DRAWING REGISTER

工程名稱 Project Title	香港啟德**6552**（第一批）
工程編號 Project No:	J-85**7**

接收日期 Receiving Date (適用於客戶圖則)

月										
日										

分發予 Distributed To

發出日期 Issued Date

年	2022	2022	2022	2022	2022					
月	2	3	4	4	5					
日	15	21	6	26	14					

圖則編號 Drg. No.	圖則名稱 Drawing Title	修訂編號 Revision No.								
CW-501	单元组装图	-	A	B	C					
CW-502	单元组装图	-	A	B	C					
CW-503	单元组装图	-	A	B	C					
CW-504	单元组装图	-	A	B	C					
CW-505	单元组装图	-	A	B	C					
CW-506	单元组装图	-	A	B	C					
CW-507	单元组装图	-	A	B	C					
CW-508	单元组装图	-	A	B	C					
CW-509	单元组装图	-	A	B	C					
CW-510	单元组装图	-	A	B	C					
CW-511	单元组装图	-	A	B	C					
CW-512	单元组装图	-	A	B	C					
CW-513	单元组装图	-	A	B	C					
CW-514	单元组装图	-	A	B	C					
CW-515	单元组装图	-	A	B	C					
CW-516	单元组装图	-	A	B	C					
CW-517	单元组装图	-	A	B	C					
CW-518	单元组装图	-	A	B	C					
CW-519	单元组装图	-	A	B	C					
CW-520	单元组装图	-	A	B	C					
CW-521	单元组装图	-	A	B	C					
CW-522	单元组装图	-	A	B	C					
CW-523	单元组装图	-	A	B	C					
CW-524	单元组装图	-	A	B	C					
CW-525	单元组装图	-	A	B	C					
CW-526	单元组装图	-	A	B	C					
CW-527	单元组装图	-	A	B	C					

美特鋁質有限公司
MIDI Aluminium Fabricator Ltd.

QF005/8

圖則登記表
DRAWING REGISTER

			接收日期 Receiving Date (適用於客戶圖則)								
工程名稱 Project Title	香港啟德**6552**（第一批）	月									
工程編號 Project No: J-85**7**		日									

分發予 Distributed To		發出日期 Issued Date									
	年	2022	2022	2022	2022	2022					
	月	2	3	4	4	5					
	日	15	21	6	26	14					

圖則編號 Drg. No.	圖則名稱 Drawing Title	修訂編號 Revision No.									
CW-528	单元组装图	-	A	B	C						
CW-529	单元组装图	-	A	B	C						
CW-530	单元组装图	-	A	B	C						
CW-531	单元组装图	-	A	B	C						
CW-532	单元组装图	-	A	B	C						
CW-533	单元组装图	-	A	B	C						
CW-534	单元组装图	-	A	B	C						
CW-535	单元组装图	-	A	B	C						
CW-536	单元组装图	-	A	B	C						
CW-537	单元组装图			B	C						
CW-538	单元组装图			B	C						
CW-539	单元组装图			B	C						
CW-540	单元组装图			B	C						
CW-541	单元组装图			B	C						
CW-542	单元组装图			B	C						
CW-543	单元组装图			B	C						
CW-544	单元组装图			B	C						
CW-545	单元组装图			B	C						
CW-546	单元组装图			B	C						
CW-547	单元组装图			B	C						
CW-548	单元组装图			B	C						
CW-549	单元组装图			B	C						
CW-550	单元组装图	-	A	B	C						
AW-A01	生窗组装图	-	A	B		C					
AW-A02	生窗组装图	-	A	B		C					
AW-A03	生窗组装图	-	A	B		C					
AW-A04	生窗组装图	-	A	B		C					
AW-A05	生窗组装图	-	A	B		C					
AW-B01	生窗组装图	-	A	B		C					
AW-B02	生窗组装图	-	A	B		C					
AW-B03	生窗组装图	-	A	B		C					

美特鋁質有限公司
MIDI Aluminium Fabricator Ltd.

QF005/8

圖則登記表
DRAWING REGISTER

工程名稱 Project Title	香港啟德**6552**（第一批）
工程編號 Project No:	J-85**7**

接收日期 Receiving Date (適用於客戶圖則)

月										
日										

分發予 Distributed To

發出日期 Issued Date

年	2022	2022	2022	2022	2022					
月	2	3	4	4	5					
日	15	21	6	26	14					

圖則編號 Drg. No.	圖則名稱 Drawing Title	修訂編號 Revision No.								
AW-B04	生窗组装图	-	A	B		C				
AW-C01	生窗组装图	-	A	B		C				
AW-C01T	生窗组装图	-	A	B		C				
AW-C02	生窗组装图	-	A	B		C				
AW-C03	生窗组装图	-	A	B		C				
AW-C04	生窗组装图	-	A	B		C				
AW-C05	生窗组装图	-	A	B		C				
AW-D01	生窗组装图	-	A	B		C				
AW-D01R	生窗组装图	-	A	B		C				
AW-D01RA	生窗组装图	-	A	B		C				
AW-D02	生窗组装图	-	A	B		C				
AW-D02A	生窗组装图	-	A	B		C				
AW-D02R	生窗组装图	-	A	B		C				
AW-D02RA	生窗组装图	-	A	B		C				
AW-D03	生窗组装图	-	A	B		C				
AW-D03R	铝料加工图	-	A	B		C				
AW-D04	铝料加工图	-	A	B		C				
AW-D05	铝料加工图	-	A	B		C				
AW-E01	铝料加工图	-	A	B		C				
AW-E02	铝料加工图	-	A	B		C				
AW-F01	铝料加工图	-	A	B		C				
AW-F02	铝料加工图	-	A	B		C				
AW-L01	铝料加工图	-	A			C				
AW-L02	铝料加工图	-	A			C				
AW-L03	铝料加工图	-	A			C				
AW-L04	铝料加工图	-	A			C				
AW-L05	铝料加工图	-	A			C				
AW-L11	铝料加工图	-	A			C				
AW-L12	铝料加工图	-	A			C				
AW-L13	铝料加工图	-	A			C				
AW-L14	铝料加工图	-	A			C				

美特鋁質有限公司
MIDI Aluminium Fabricator Ltd.

QF005/8

圖則登記表
DRAWING REGISTER

工程名稱 Project Title	香港啟德**6552**（第一批）
工程編號 Project No:	J-85**7**

接收日期 Receiving Date (適用於客戶圖則)

月										
日										

分發予 Distributed To

發出日期 Issued Date

年	2022	2022	2022	2022	2022					
月	2	3	4	4	5					
日	15	21	6	26	14					

圖則編號 Drg. No.	圖則名稱 Drawing Title	修訂編號 Revision No.									
AW-L15	鋁料加工图	-	A			C					
AW-L21	鋁料加工图	-	A			C					
AW-L22	鋁料加工图	-	A			C					
AW-L23	鋁料加工图	-	A			C					
B2968-001	鋁料加工图	-	A	B							
B2968-002	鋁料加工图	-	-	A							
B2968-011	鋁料加工图	-	A	B							
B2968-031	鋁料加工图	-	A								
B2968-032	鋁料加工图	-	A								
C747-001	鋁料加工图	-	A	B							
C747-002	鋁料加工图	-	A	B							
C747-011	鋁料加工图	-	-	A							
X86072-001	鋁料加工图	-	A	B							
X86072-002	鋁料加工图	-	A	B							
X86072-003	鋁料加工图	-	A	B		C					
X86072-004	鋁料加工图	-	A	B		C					
X86072-005	鋁料加工图	-	A	B							
X86072-006	鋁料加工图	-	A	B							
X86072-007	鋁料加工图	-	A	B							
X86072-008	鋁料加工图	-	-	A							
X86072-011	鋁料加工图	-	A	B							
X86072-012	鋁料加工图	-	A	B							
X86072-013	鋁料加工图	-	A	B							
X86072-014	鋁料加工图	-	A	B							
X86072-021	鋁料加工图	-	A	B							
X86072-022	鋁料加工图	-	A	B							
X86072-023	鋁料加工图	-	A	B							
X86072-024	鋁料加工图	-	A	B							
X86072-032	鋁料加工图	-	A								
X86072-033	鋁料加工图	-	A								
X86072-034	鋁料加工图	-	A								

美特鋁質有限公司
MIDI Aluminium Fabricator Ltd.

QF005/8

圖則登記表
DRAWING REGISTER

工程名稱 Project Title	香港啟德**6552**（第一批）
工程編號 Project No:	J-85**7**

分發予 Distributed To		接收日期 Receiving Date (適用於客戶圖則)									
	年	2022	2022	2022	2022	2022					
	月	2	3	4	4	5					
	日	15	21	6	26	14					

圖則編號 Drg. No.	圖則名稱 Drawing Title	修訂編號 Revision No.									
X86072-035	鋁料加工图	-	A								
X86072-036	鋁料加工图	-	A								
X86072-037	鋁料加工图	-	A								
X86072-038	鋁料加工图	-	A								
X86072-039	鋁料加工图					A					
X86072-040	鋁料加工图					A					
X86072-041	鋁料加工图					A					
X86072-042	鋁料加工图					A					
X86073-001	鋁料加工图	-	A	B		C					
X86073-031	鋁料加工图					A					
X86073-032	鋁料加工图					A					
X86150-001	鋁料加工图	-	A								
X86150-002	鋁料加工图	-	A								
X86150-003	鋁料加工图	-	A	B							
X86150-003a	鋁料加工图					A					
X86150-003b	鋁料加工图					A					
X86150-004a	鋁料加工图					A					
X86150-004b	鋁料加工图					A					
X86150-004	鋁料加工图	-	A	B							
X86150-005	鋁料加工图	-	A	B							
X86150-006	鋁料加工图	-	A	B							
X86150-007	鋁料加工图	-	-	A							
X86150-008	鋁料加工图	-	A	B							
X86150-011	鋁料加工图	-	A	B							
X86150-012	鋁料加工图	-	A								
X86150-013	鋁料加工图	-	A	B							
X86150-033	鋁料加工图	-	A								

美特鋁質有限公司
MIDI Aluminium Fabricator Ltd.

QF005/8

圖則登記表
DRAWING REGISTER

工程名稱 Project Title	香港啟德**6552**（第一批）
工程編號 Project No:	J-85**7**

接收日期 Receiving Date (適用於客戶圖則)

月										
日										

分發予 Distributed To

發出日期 Issued Date

年	2022	2022	2022	2022	2022					
月	2	3	4	4	5					
日	15	21	6	26	14					

圖則編號 Drg. No.	圖則名稱 Drawing Title	修訂編號 Revision No.								
X86150-034	鋁料加工图	-	A							
X86150-036	鋁料加工图	-	A							
X86150-037	鋁料加工图	-	A							
L044-P01L	鋁料加工图	-	A							
L044-P01R	鋁料加工图	-	A							
L044-P02	鋁料加工图	-	A							
L044-P03	鋁料加工图	-	A							
N525-P01	鋁料加工图	-	A							
N525-P02	鋁料加工图	-	A							
N525-P03	鋁料加工图	-	A							
N536-P01	鋁料加工图	-	A							
N536-P02	鋁料加工图	-	A							
N536-P03	鋁料加工图	-	A							
N544-P01	鋁料加工图	-	A							
N544-P02	鋁料加工图	-	A							
N544-P03	鋁料加工图	-	A							
N544-P04	鋁料加工图	-	A							
N544-P05	鋁料加工图	-	A							
N544-P06	鋁料加工图	-	A							
N544-P07	鋁料加工图	-	A							
N544-P08	鋁料加工图	-	A							
N614-P01	鋁料加工图	-	A							
N614-P02	鋁料加工图	-	A							
N614-P03	鋁料加工图	-	A							
N660-P01	鋁料加工图	-	A							
N660-P02	鋁料加工图	-	A							
X86047-P01	鋁料加工图	-	A	-	B	C				

美特鋁質有限公司
MIDI Aluminium Fabricator Ltd.

QF005/8

圖則登記表
DRAWING REGISTER

工程名稱 Project Title	香港啟德**6552**（第一批）
工程編號 Project No:	J-85**7**

接收日期 Receiving Date (適用於客戶圖則)

月										
日										

分發予 Distributed To

發出日期 Issued Date

年	2022	2022	2022	2022	2022					
月	2	3	4	4	5					
日	15	21	6	26	14					

圖則編號 Drg. No.	圖則名稱 Drawing Title	修訂編號 Revision No.								
X86047-P02	鋁料加工图	-	A	B	C	D				
X86047-P03	鋁料加工图	-	A	-	B	C				
X86047-P04	鋁料加工图	-	A	-	B	C				
X86047-P05	鋁料加工图	-	A	-	B	C				
X86047-P06	鋁料加工图	-	A	-	B	C				
X86047-P07	鋁料加工图	-	A	-	B	C				
X86047-P08	鋁料加工图	-	A	-	B					
X86047-P09	鋁料加工图	-	A	B	C					
X86047-P10	鋁料加工图	-	A							
X86047-P11	鋁料加工图	-	A	B						
X86047-P12	鋁料加工图	-	A	-	B					
X86047-P13	鋁料加工图	-	A							
X86047-P14	鋁料加工图	-	A	B	C					
X86047-P15	鋁料加工图	-	A							
X86047-P16	鋁料加工图	-	A	-	B	C				
X86047-P17	鋁料加工图	-	A	B						
X86048-P01	鋁料加工图	-	A	B	C	D				
X86048-P02	鋁料加工图	-	A	B	C	D				
X86048-P03	鋁料加工图	-	A	B	C	D				
X86048-P04	鋁料加工图	-	A	B	C	D				
X86048-P05	鋁料加工图	-	A	B	C	D				
X86048-P06	鋁料加工图	-	A	B	C	D				
X86048-P07	鋁料加工图	-	A	B	C	D				
X86048-P08	鋁料加工图	-	A	B	C	D				
X86048-P09	鋁料加工图	-	A	B	C	D				
X86048-P10	鋁料加工图	-	A	B		C				
X86048-P11	鋁料加工图	-	A	B		C				

美特鋁質有限公司
MIDI Aluminium Fabricator Ltd.

QF005/8

圖則登記表
DRAWING REGISTER

			接收日期 Receiving Date (適用於客戶圖則)								
工程名稱 Project Title	香港啟德**6552**（第一批）	月									
工程編號 Project No: J-85**7**		日									

分發予 Distributed To		發出日期 Issued Date									
	年	2022	2022	2022	2022	2022					
	月	2	3	4	4	5					
	日	15	21	6	26	14					

圖則編號 Drg. No.	圖則名稱 Drawing Title	修訂編號 Revision No.									
X86049-P01	鋁料加工图	-	A	-	B	C					
X86049-P02	鋁料加工图	-	A	B	C	D					
X86049-P03	鋁料加工图	-	A	-	B	C					
X86049-P04	鋁料加工图	-	A	-	B	C					
X86049-P05	鋁料加工图	-	A	-	B	C					
X86049-P06	鋁料加工图	-	A	-	B	C					
X86049-P07	鋁料加工图	-	A	-	B						
X86049-P08	鋁料加工图	-	A	-	B	C					
X86049-P09	鋁料加工图	-	A	B	C						
X86049-P10	鋁料加工图	-	A								
X86049-P11	鋁料加工图	-	A	B							
X86049-P12	鋁料加工图	-	A		B						
X86049-P13	鋁料加工图	-	A								
X86049-P14	鋁料加工图	-	A								
X86049-P15	鋁料加工图	-	A	B	C	D					
X86050-P01	鋁料加工图	-	A	B	C	D					
X86050-P02	鋁料加工图	-	A	B	C	D					
X86050-P03	鋁料加工图	-	A	B	C	D					
X86050-P04	鋁料加工图	-	A	B	C	D					
X86050-P05	鋁料加工图	-	A	B	C	D					
X86050-P06	鋁料加工图	-	A	B	C	D					
X86050-P07	鋁料加工图	-	A	B	C	D					
X86050-P08	鋁料加工图	-	A	B	C	D					
X86050-P09	鋁料加工图	-	A	B		C					
X86050-P10	鋁料加工图	-	A	B		C					
X86051-P01	鋁料加工图	-	A	B							
X86051-P02	鋁料加工图	-	A	B							
X86051-P03	鋁料加工图	-	A	B							
X86051-P04	鋁料加工图	-	A	B							

美特鋁質有限公司
MIDI Aluminium Fabricator Ltd.

QF005/8

圖則登記表
DRAWING REGISTER

工程名稱 Project Title	香港啟德**6552**（第一批）
工程編號 Project No:	J-85**7**

接收日期 Receiving Date (適用於客戶圖則)

月										
日										

分發予 Distributed To

發出日期 Issued Date

	年	2022	2022	2022	2022	2022					
	月	2	3	4	4	5					
	日	15	21	6	26	14					

圖則編號 Drg. No.	圖則名稱 Drawing Title	修訂編號 Revision No.									
X86051-P05	鋁料加工图	-	A	B							
X86051-P06	鋁料加工图	-	A	B							
X86051-P07	鋁料加工图	-	A	B							
X86051-P08	鋁料加工图	-	A	B							
X86051-P09	鋁料加工图	-	A	B							
X86051-P10	鋁料加工图	-	A	B							
X86051-P11	鋁料加工图	-	A	B							
X86051-P12	鋁料加工图	-	A	B							
X86051-P13	鋁料加工图	-	-	A							
X86052-P01	鋁料加工图	-	A	B							
X86052-P02	鋁料加工图	-	A	B							
X86052-P03	鋁料加工图	-	A	B							
X86052-P04	鋁料加工图	-	A	B							
X86052-P05	鋁料加工图	-	A	B							
X86052-P06	鋁料加工图	-	A	B							
X86052-P07	鋁料加工图	-	A	B							
X86052-P08	鋁料加工图	-	A	B							
X86052-P09	鋁料加工图	-	A	B							
X86053-P01	鋁料加工图	-	A	B							
X86053-P02	鋁料加工图	-	A	B							
X86054-P01	鋁料加工图	-	A	B	C	D					
X86054-P02	鋁料加工图	-	A	B	C	D					
X86055-P01	鋁料加工图	-	A	B	C	D					
X86055-P02	鋁料加工图	-	A	B	C	D					
X86055-P03	鋁料加工图	-	A	B	C	D					
X86055-P04	鋁料加工图	-	A	B	C	D					
X86055-P05	鋁料加工图	-	A	B	C	D					
X86055-P06	鋁料加工图	-	A	B	C	D					
X86055-P07	鋁料加工图	-	A	B	C	D					
X86055-P08	鋁料加工图	-	A	B	C	D					

美特鋁質有限公司
MIDI Aluminium Fabricator Ltd.

QF005/8

圖則登記表
DRAWING REGISTER

工程名稱 Project Title	香港啟德**6552**（第一批）
工程編號 Project No:	J-85**7**

接收日期 Receiving Date (適用於客戶圖則)

月										
日										

分發予 Distributed To

發出日期 Issued Date

年	2022	2022	2022	2022	2022					
月	2	3	4	4	5					
日	15	21	6	26	14					

圖則編號 Drg. No.	圖則名稱 Drawing Title	修訂編號 Revision No.								
X86055-P09	鋁料加工图	-	A	B	C	D				
X86055-P10	鋁料加工图	-	A	B	C	D				
X86055-P11	鋁料加工图	-	A	B	C	D				
X86055-P12	鋁料加工图	-	A	B	C	D				
X86055-P13	鋁料加工图	-	A	B	C	D				
X86055-P14	鋁料加工图	-	A	B	C	D				
X86055-P15	鋁料加工图	-	A	B	C	D				
X86055-P16	鋁料加工图	-	A	B	C	D				
X86055-P17	鋁料加工图	-	A	B	C	D				
X86055-P18	鋁料加工图	-	A	B	C	D				
X86055-P19	鋁料加工图	-	A	B	C	D				
X86055-P20	鋁料加工图	-	A	B	C	D				
X86055-P21	鋁料加工图	-	A	B	C	D				
X86055-P22	鋁料加工图	-	A	B	C	D				
X86055-P23	鋁料加工图	-	A	B	C	D				
X86055-P24	鋁料加工图	-	A	B	C	D				
X86055-P25	鋁料加工图	-	A	B	C	D				
X86055-P26	鋁料加工图	-	A	B	C	D				
X86055-P27	鋁料加工图	-	A	B	C	D				
X86055-P28	鋁料加工图	-	A	B	C	D				
X86055-P29	鋁料加工图	-	A	B	C	D				
X86055-P30	鋁料加工图	-	A	B	C	D				
X86055-P31	鋁料加工图	-	A	B	C	D				
X86055-P32	鋁料加工图	-	A	B	C	D				
X86055-P33	鋁料加工图	-	A	B	C	D				
X86055-P34	鋁料加工图	-	A	B	C	D				
X86055-P35	鋁料加工图	-	A	B	C	D				

美特鋁質有限公司
MIDI Aluminium Fabricator Ltd.

QF005/8

圖則登記表
DRAWING REGISTER

工程名稱 Project Title	香港啟德**6552**（第一批）
工程編號 Project No: J-85**7**	

接收日期 Receiving Date (適用於客戶圖則)

月										
日										

分發予 Distributed To

發出日期 Issued Date

年	2022	2022	2022	2022	2022					
月	2	3	4	4	5					
日	15	21	6	26	14					

圖則編號 Drg. No.	圖則名稱 Drawing Title	修訂編號 Revision No.								
X86055-P36	鋁料加工图	-	A	B	C	D				
X86055-P37	鋁料加工图	-	A	B	C	D				
X86055-P38	鋁料加工图	-	A	B	C	D				
X86055-P39	鋁料加工图	-	A	B	C	D				
X86055-P40	鋁料加工图	-	A	B	C	D				
X86055-P41	鋁料加工图	-	A	B		C				
X86055-P42	鋁料加工图	-	A	B		C				
X86055-P43	鋁料加工图	-	A	B		C				
X86055-P44	鋁料加工图	-	A	B		C				
X86055-P45	鋁料加工图	-	A	B		C				
X86055-P46	鋁料加工图	-	A	B		C				
X86055-P47	鋁料加工图	-	A	B		C				
X86055-P48	鋁料加工图	-	A	B		C				
X86055-P49	鋁料加工图	-	A	B		C				
X86055-P50	鋁料加工图	-	A	B		C				
X86056-P01	鋁料加工图	-	A	B	C	D				
X86056-P02	鋁料加工图	-	A	B	C	D				
X86056-P03	鋁料加工图	-	A	B	C	D				
X86056-P04	鋁料加工图	-	A	B	C	D				
X86056-P05	鋁料加工图	-	A	B	C	D				
X86056-P06	鋁料加工图	-	A	B	C	D				
X86056-P07	鋁料加工图	-	A	B	C	D				
X86056-P08	鋁料加工图	-	A	B	C	D				
X86056-P09	鋁料加工图	-	A	B	C	D				
X86056-P10	鋁料加工图	-	A	B	C	D				
X86056-P11	鋁料加工图	-	A	B	C	D				
X86056-P12	鋁料加工图	-	A	B	C	D				

美特鋁質有限公司
MIDI Aluminium Fabricator Ltd.

QF005/8

圖則登記表
DRAWING REGISTER

工程名稱 Project Title	香港啟德**6552**（第一批）
工程編號 Project No:	J-85**7**

接收日期 Receiving Date (適用於客戶圖則)

月										
日										

分發予 Distributed To

發出日期 Issued Date

年	2022	2022	2022	2022	2022					
月	2	3	4	4	5					
日	15	21	6	26	14					

圖則編號 Drg. No.	圖則名稱 Drawing Title	修訂編號 Revision No.								
X86056-P13	鋁料加工图	-	A	B	C	D				
X86056-P14	鋁料加工图	-	A	B	C	D				
X86056-P15	鋁料加工图	-	A	B	C	D				
X86056-P16	鋁料加工图	-	A	B	C	D				
X86056-P17	鋁料加工图	-	A	B	C					
X86056-P19	鋁料加工图	-	A	B	C	D				
X86056-P20	鋁料加工图	-	A	B	C					
X86056-P21	鋁料加工图	-	A	B	C	D				
X86056-P22	鋁料加工图	-	A	B	C	D				
X86056-P23	鋁料加工图	-	A	B	C					
X86056-P24	鋁料加工图	-	A	B	C					
X86056-P25	鋁料加工图	-	A	B	C					
X86056-P26	鋁料加工图	-	A	B	C					
X86056-P27	鋁料加工图	-	A	B						
X86056-P28	鋁料加工图	-	A	B						
X86056-P29	鋁料加工图	-	A	B						
X86056-P30	鋁料加工图	-	A	B						
X86056-P31	鋁料加工图	-	A	B	C					
X86056-P32	鋁料加工图	-	A	B	C					
X86056-P33	鋁料加工图	-	A	B	C					
X86056-P34	鋁料加工图	-	A	B						
X86056-P35	鋁料加工图	-	A	B						
X86056-P36	鋁料加工图	-	A	B						
X86056-P37	鋁料加工图	-	A	B						
X86056-P38	鋁料加工图	-	A	B						
X86056-P39	鋁料加工图	-	A	B	C	D				
X86056-P40	鋁料加工图	-	A	B	C	D				

美特鋁質有限公司
MIDI Aluminium Fabricator Ltd.

QF005/8

圖則登記表
DRAWING REGISTER

工程名稱 Project Title	香港啟德**6552**（第一批）
工程編號 Project No：	J-85**7**

接收日期 Receiving Date (適用於客戶圖則)

月										
日										

分發予 Distributed To

發出日期 Issued Date

年	2022	2022	2022	2022	2022					
月	2	3	4	4	5					
日	15	21	6	26	14					

圖則編號 Drg. No.	圖則名稱 Drawing Title	修訂編號 Revision No.								
X86056-P41	鋁料加工图	-	A	B	C	D				
X86056-P42	鋁料加工图	-	-	A						
X86057-P01	鋁料加工图	-	A	B	C	D				
X86057-P02	鋁料加工图	-	A	B	C	D				
X86057-P03	鋁料加工图	-	A	B	C	D				
X86057-P04	鋁料加工图	-	A	B	C	D				
X86057-P05	鋁料加工图	-	A	B	C	D				
X86057-P06	鋁料加工图	-	A	B		C				
X86057-P07	鋁料加工图	-	A	B		C				
X86057-P08	鋁料加工图	-	A	B		C				
X86058-P01	鋁料加工图	-	A	B	C	D				
X86058-P02	鋁料加工图	-	A	B	C	D				
X86058-P03	鋁料加工图	-	A	B	C	D				
X86058-P04	鋁料加工图	-	A	B		C				
X86058-P05	鋁料加工图	-	A	B		C				
X86075-P01	鋁料加工图	-	A							
X86075-P02	鋁料加工图	-	A							
X86075-P03	鋁料加工图	-	A			B				
X86075-P04	鋁料加工图	-	A			B				
X86075-P05	鋁料加工图	-	A							
X86075-P06	鋁料加工图	-	A							
X86075-P07	鋁料加工图	-	A							
X86075-P08	鋁料加工图	-	A							
X86075-P09	鋁料加工图	-	A							
X86075-P10	鋁料加工图	-	A							
X86075-P11	鋁料加工图	-	A							
X86075-P12	鋁料加工图	-	A			B				
X86075-P13	鋁料加工图	-	A							
X86075-P14	鋁料加工图	-	A							
X86075-P15	鋁料加工图	-	A							
X86075-P16	鋁料加工图	-	A							

美特鋁質有限公司
MIDI Aluminium Fabricator Ltd.

QF005/8

圖則登記表
DRAWING REGISTER

工程名稱 Project Title	香港啟德**6552**（第一批）
工程編號 Project No:	J-85**7**

接收日期 Receiving Date (適用於客戶圖則)

月										
日										

分發予 Distributed To

發出日期 Issued Date

年	2022	2022	2022	2022	2022					
月	2	3	4	4	5					
日	15	21	6	26	14					

圖則編號 Drg. No.	圖則名稱 Drawing Title	修訂編號 Revision No.								
X86075-P17	鋁料加工图	-	A			B				
X86075-P18	鋁料加工图	-	A							
X86075-P19	鋁料加工图	-	A							
X86075-P20	鋁料加工图	-	A			B				
X86075-P22	鋁料加工图	-	A							
X86075-P23	鋁料加工图	-	-	A						
X86076-P01	鋁料加工图	-	A	B		C				
X86076-P02	鋁料加工图	-	A	B		C				
X86076-P03	鋁料加工图	-	A	B		C				
X86076-P04	鋁料加工图	-	A	B		C				
X86078-P01	鋁料加工图	-	A							
X86086-P01	鋁料加工图	-	A	-	B					
X86086-P02	鋁料加工图	-	A							
X86086-P03	鋁料加工图	-	A	-	B					
X86086-P04	鋁料加工图	-	A							
X86086-P05	鋁料加工图	-	A							
X86086-P06	鋁料加工图	-	A	-	B					
X86086-P07	鋁料加工图	-	A	-	B					
X86086-P08	鋁料加工图	-	A	-	B					
X86086-P09	鋁料加工图	-	A	-	B					
X86086-P10	鋁料加工图	-	A	-	B					
X86086-P11	鋁料加工图	-	A	-	B					
X86086-P12	鋁料加工图	-	A	-	B					
X86086-P13	鋁料加工图	-	A	-	B					
X86086-P14	鋁料加工图	-	A	-	B					
X86086-P15	鋁料加工图	-	A	-	B					
X86086-P16	鋁料加工图	-	A							
X86086-P17	鋁料加工图	-	A							
X86086-P18	鋁料加工图	-	A	-	B	C				

美特鋁質有限公司
MIDI Aluminium Fabricator Ltd.

QF005/8

圖則登記表
DRAWING REGISTER

工程名稱 Project Title	香港啟德**6552**（第一批）
工程編號 Project No:	J-85**7**

接收日期 Receiving Date (適用於客戶圖則)

月										
日										

分發予 Distributed To

發出日期 Issued Date

年	2022	2022	2022	2022	2022					
月	2	3	4	4	5					
日	15	21	6	26	14					

圖則編號 Drg. No.	圖則名稱 Drawing Title	修訂編號 Revision No.								
X86086-P19	鋁料加工图	-	A	-	B	C				
X86086-P20	鋁料加工图	-	A	-	B	C				
X86086-P21	鋁料加工图	-	A	-	B	C				
X86088-P01	鋁料加工图	-	A			B				
X86088-P02	鋁料加工图	-	A			B				
X86088-P03	鋁料加工图	-	A							
X86088-P04	鋁料加工图	-	A							
X86088-P05	鋁料加工图	-	A							
X86089-P01	鋁料加工图	-	A	B		C				
X86090-P01	鋁料加工图	-	A							
X86101-P01	鋁料加工图	-	A							
X86101-P02	鋁料加工图	-	A							
X86101-P04	鋁料加工图	-	A							
X86101-P05	鋁料加工图	-	A							
X86101-P06	鋁料加工图	-	A							
X86151-P01	鋁料加工图	-	A							
X86151-P01R	鋁料加工图	-	A							
X86151-P03	鋁料加工图	-	A							
X86151-P10L	鋁料加工图	-	A							
X86151-P10R	鋁料加工图	-	A							
X86152-P01	鋁料加工图	-	A							
X86152-P01R	鋁料加工图	-	A							
X86152-P03	鋁料加工图	-	A							
X86166-P01	鋁料加工图	-	A							
D19450-001-001	鋁料加工图	-	A							
D19450-001-041	鋁料加工图	-	A							
D19450-001-051	鋁料加工图	-	A							

美特鋁質有限公司
MIDI Aluminium Fabricator Ltd.

QF005/8

圖則登記表
DRAWING REGISTER

工程名稱 Project Title	香港啟德**6552**（第一批）
工程編號 Project No:	J-85**7**

接收日期 Receiving Date (適用於客戶圖則)

月										
日										

分發予 Distributed To

發出日期 Issued Date

年	2022	2022	2022	2022	2022					
月	2	3	4	4	5					
日	15	21	6	26	14					

圖則編號 Drg. No.	圖則名稱 Drawing Title	修訂編號 Revision No.								
D19450-001-A01	鋁料加工图	-	A							
D19450-001-A61	鋁料加工图	-	A							
D19450-001-A71	鋁料加工图	-	A							
X86080-001-001	鋁料加工图	-	A							
X86080-001-031	鋁料加工图	-	A							
X86080-001-041	鋁料加工图	-	A							
X86080-001-051	鋁料加工图	-	A							
X86081-001-001	鋁料加工图	-	A							
X86081-001-021	鋁料加工图	-	A							
X86081-001-041	鋁料加工图	-	A							
X86081-001-051	鋁料加工图	-	A							
X86081-001-055	鋁料加工图	-	A							
X86081-001-061	鋁料加工图	-	A							
X86081-001-063	鋁料加工图	-	A							
X86081-001-071	鋁料加工图	-	A							
X86105-001-001	鋁料加工图	-	A							
X86105-001-031	鋁料加工图	-	A							
X86105-001-041	鋁料加工图	-	A							
X86105-001-051	鋁料加工图	-	A							
X86144-001-001	鋁料加工图	-	A							
X86144-001-021	鋁料加工图	-	A							
X86144-001-041	鋁料加工图	-	A							
X86144-001-051	鋁料加工图	-	A							
X86144-001-055	鋁料加工图	-	A							
X86144-001-061	鋁料加工图	-	A							
X86144-001-063	鋁料加工图	-	A							
X86144-001-071	鋁料加工图	-	A							

美特鋁質有限公司
MIDI Aluminium Fabricator Ltd.

QF005/8

圖則登記表
DRAWING REGISTER

工程名稱 Project Title	香港啟德**6552**（第一批）
工程編號 Project No:	J-85**7**

	接收日期 Receiving Date (適用於客戶圖則)									
月										
日										

分發予 Distributed To

	發出日期 Issued Date									
年	2022	2022	2022	2022	2022					
月	2	3	4	4	5					
日	15	21	6	26	14					

圖則編號 Drg. No.	圖則名稱 Drawing Title	修訂編號 Revision No.								
L061-001	鋁料加工图	-	A							
L061-002	鋁料加工图	-	A							
X86071-101	鋁料加工图	-	A							
X86071-102	鋁料加工图	-	A							
X86071-P01	鋁料加工图	-	A	B	C					
X86071-P02	鋁料加工图	-	A	B	C					
X86071-P02R	鋁料加工图	-	A	B	C					
X86071-P03	鋁料加工图	-	A	B	C					
X86071-P03R	鋁料加工图	-	A	B	C					
X86071-P04	鋁料加工图	-	A	B	C					
X86071-P05	鋁料加工图	-	A	B	C					
X86071-P05R	鋁料加工图	-	A	B	C					
X86071-P11	鋁料加工图	-	A	B	C					
X86071-P12	鋁料加工图	-	A	B	C					
X86071-P12R	鋁料加工图	-	A	B	C					
X86071-P13	鋁料加工图	-	A	B	C					
X86071-P13R	鋁料加工图	-	A	B	C					
X86071-P14	鋁料加工图	-	A	B	C					
X86071-P15	鋁料加工图	-	A	B	C					
X86071-P16	鋁料加工图	-	A	B	C					
X86071-P17	鋁料加工图	-	A	B	C					
X86071-P18	鋁料加工图	-	A	B	C					
X86071-P19	鋁料加工图	-	A	B	C					
X86071-P20	鋁料加工图	-	A	B	C					
X86071-P21	鋁料加工图	-	A	B	C					
X86071-P22	鋁料加工图	-	A	B	C					
X86071-P23	鋁料加工图	-	A	B	C					
X86071-P24	鋁料加工图	-	A	B	C					
X86071-P25	鋁料加工图	-	A	B	C					

美特鋁質有限公司
MIDI Aluminium Fabricator Ltd.

QF005/8

圖則登記表
DRAWING REGISTER

工程名稱 Project Title	香港啟德**6552**（第一批）
工程編號 Project No:	J-85**7**

接收日期 Receiving Date (適用於客戶圖則)

月										
日										

分發予 Distributed To

發出日期 Issued Date

年	2022	2022	2022	2022	2022					
月	2	3	4	4	5					
日	15	21	6	26	14					

圖則編號 Drg. No.	圖則名稱 Drawing Title	修訂編號 Revision No.									
X86074-P01	鋁料加工图	-	A	-	B						
X86074-P01R	鋁料加工图	-	A	-	B						
X86074-P11	鋁料加工图	-	A	-	B						
X86074-P11R	鋁料加工图	-	A	-	B						
X86079-001	鋁料加工图	-	A								
X86079-002	鋁料加工图	-	A								
X86079-003	鋁料加工图	-	A								
X86079-004	鋁料加工图	-	A								
X86079-005	鋁料加工图	-	A								
X86079-006	鋁料加工图	-	A								
X86079-007	鋁料加工图	-	A								
X86079-008	鋁料加工图	-	A								
X86083-001	鋁料加工图	-	A								
X86083-002	鋁料加工图	-	A								
X86084-P01	鋁料加工图	-	A	B							
X86084-P02	鋁料加工图	-	A	B							
X86085-001	鋁料加工图	-	A	B							
X86091-001	鋁料加工图	-	A								
X86091-002	鋁料加工图	-	A								
X86092-001	鋁料加工图	-	A								
X86093-001	鋁料加工图	-	A								
X86095-001	鋁料加工图	-	A								
X86095-002	鋁料加工图	-	A								
X86097-001	鋁料加工图	-	A								
X86097-002	鋁料加工图	-	A								
X86097-003	鋁料加工图	-	A								
X86097-004	鋁料加工图	-	A								
X86100-001	鋁料加工图	-	A								
X86101-001-001	鋁料加工图	-	A								

美特鋁質有限公司
MIDI Aluminium Fabricator Ltd.

QF005/8

圖則登記表
DRAWING REGISTER

工程名稱 Project Title	香港啟德**6552**（第一批）
工程編號 Project No:	J-85**7**

接收日期 Receiving Date (適用於客戶圖則)

月										
日										

分發予 Distributed To

發出日期 Issued Date

年	2022	2022	2022	2022	2022					
月	2	3	4	4	5					
日	15	21	6	26	14					

圖則編號 Drg. No.	圖則名稱 Drawing Title	修訂編號 Revision No.								
X86101-001-055	鋁料加工图	-	A							
X86101-001-071	鋁料加工图	-	A							
X86104-001	鋁料加工图	-	A							
X86104-002	鋁料加工图	-	A							
X86142-P01	鋁料加工图	-	A	B						
X86145-P01	鋁料加工图	-	A	B	C					
X86145-P02	鋁料加工图	-	A	B	C					
X86145-P03	鋁料加工图	-	A	B	C					
X86059-001-001	鋁料加工图	-	A							
X86059-001-060	鋁料加工图	-	A							
X86059-001-060a	鋁料加工图	-	A							
X86059-001-065	鋁料加工图	-	A							
X86059-001-071	鋁料加工图	-	A							
X86059-001-090	鋁料加工图	-	A							
X86059-001-095	鋁料加工图	-	A							
X86059-001-096	鋁料加工图	-	A							
X86059-001-101	鋁料加工图	-	A	B						
X86059-001-160	鋁料加工图	-	A							
X86059-001-A01	鋁料加工图	-	A							
X86059-001-A11	鋁料加工图	-	A							
X86059-001-A22	鋁料加工图	-	A							
X86059-001-B01	鋁料加工图	-	A							
X86059-001-B11	鋁料加工图	-	A							
X86059-001-B21	鋁料加工图	-	A							
X86059-001-B31	鋁料加工图	-	A							
X86059-001-Z01	鋁料加工图	-	A							
X86059-001-Z10	鋁料加工图	-	A							

美特鋁質有限公司
MIDI Aluminium Fabricator Ltd.

QF005/8

圖則登記表
DRAWING REGISTER

工程名稱 Project Title	香港啟德**6552**（第一批）
工程編號 Project No:	J-85**7**

接收日期 Receiving Date (適用於客戶圖則)

月										
日										

分發予 Distributed To

發出日期 Issued Date

年	2022	2022	2022	2022	2022					
月	2	3	4	4	5					
日	15	21	6	26	14					

圖則編號 Drg. No.	圖則名稱 Drawing Title	修訂編號 Revision No.								
X86059-001-Z21	鋁料加工图	-	A							
X86059-001-Z21a	鋁料加工图	-	A							
X86059-001-Z25	鋁料加工图	-	A							
X86059-001-Z30	鋁料加工图	-	A							
X86060-001-001	鋁料加工图	-	A	B	C					
X86060-001-031	鋁料加工图	-	A	B	C					
X86060-001-061	鋁料加工图	-	A	B	C					
X86060-001-080	鋁料加工图	-	A	B	C					
X86060-001-090	鋁料加工图	-	A	B	C					
X86060-001-101	鋁料加工图	-	A	B	C					
X86060-001-110	鋁料加工图	-	A	B	C					
X86060-001-131	鋁料加工图	-	A	B	C					
X86060-001-141	鋁料加工图	-	A	B	C					
X86060-001-145	鋁料加工图	-	A	B	C					
X86060-001-146	鋁料加工图	-	A	B	C					
X86060-001-148	鋁料加工图	-	A	B	C					
X86060-001-149	鋁料加工图	-	A	B	C					
X86060-001-151	鋁料加工图	-	A	B	C					
X86060-001-157	鋁料加工图	-	A	B	C					
X86060-001-161	鋁料加工图	-	A	B	C					
X86060-001-165	鋁料加工图	-	A	B	C					
X86060-001-171	鋁料加工图	-	A	B	C					
X86060-001-A01	鋁料加工图	-	A	B	C					
X86060-001-A10	鋁料加工图	-	A	B	C					
X86060-001-A11	鋁料加工图	-	A	B	C					
X86060-001-A51	鋁料加工图	-	A	B	C					
X86060-001-A52	鋁料加工图	-	A	B	C					

美特鋁質有限公司
MIDI Aluminium Fabricator Ltd.

QF005/8

圖則登記表
DRAWING REGISTER

工程名稱 Project Title	香港啟德**6552**（第一批）
工程編號 Project No:	J-85**7**

接收日期 Receiving Date (適用於客戶圖則)

月										
日										

分發予 Distributed To

發出日期 Issued Date

年	2022	2022	2022	2022	2022					
月	2	3	4	4	5					
日	15	21	6	26	14					

圖則編號 Drg. No.	圖則名稱 Drawing Title	修訂編號 Revision No.								
X86060-001-B01	鋁料加工图	-	A	B	C					
X86060-001-B11	鋁料加工图	-	A	B	C					
X86060-001-B51	鋁料加工图	-	A	B	C					
X86061-001-001	鋁料加工图	-	A							
X86061-001-040	鋁料加工图	-	A	B						
X86061-001-041	鋁料加工图	-	A							
X86061-001-051	鋁料加工图	-	A							
X86061-001-061	鋁料加工图	-	A							
X86061-001-065	鋁料加工图	-	A							
X86061-001-101	鋁料加工图	-	A							
X86061-001-131	鋁料加工图	-	A							
X86061-001-151	鋁料加工图	-	A							
X86061-001-155	鋁料加工图	-	A							
X86061-001-161	鋁料加工图	-	A							
X86061-001-171	鋁料加工图	-	A							
X86061-001-176	鋁料加工图	-	A	B						
X86062-001-001	鋁料加工图	-	A	B						
X86062-001-011	鋁料加工图	-	A	B						
X86062-001-021	鋁料加工图	-	A	B						
X86062-001-025	鋁料加工图	-	A	B		C				
X86062-001-051	鋁料加工图	-	A	B						
X86062-001-057	鋁料加工图	-	A	B		C				
X86062-001-061	鋁料加工图	-	A	B						
X86063-001-001	鋁料加工图	-	A	B						
X86063-001-011	鋁料加工图	-	A	B						
X86063-001-021	鋁料加工图	-	A	B						
X86063-001-025	鋁料加工图	-	A	B		C				

美特鋁質有限公司
MIDI Aluminium Fabricator Ltd.

QF005/8

圖則登記表
DRAWING REGISTER

工程名稱 Project Title	香港啟德**6552**（第一批）
工程編號 Project No: J-85**7**

接收日期 Receiving Date (適用於客戶圖則)

月										
日										

分發予 Distributed To

發出日期 Issued Date

	年	2022	2022	2022	2022	2022					
	月	2	3	4	4	5					
	日	15	21	6	26	14					

圖則編號 Drg. No.	圖則名稱 Drawing Title	修訂編號 Revision No.								
X86063-001-051	鋁料加工图	-	A	B						
X86063-001-057	鋁料加工图	-	A	B		C				
X86063-001-061	鋁料加工图	-	A	B						
X86064-001-001	鋁料加工图	-	A	B						
X86064-001-011	鋁料加工图	-	A	B						
X86064-001-021	鋁料加工图	-	A	B						
X86064-001-025	鋁料加工图	-	A	B		C				
X86064-001-031	鋁料加工图	-	A	B						
X86064-001-032	鋁料加工图	-	A	B						
X86065-001-001	鋁料加工图	-	A							
X86065-001-021	鋁料加工图	-	A	B						
X86065-001-025	鋁料加工图	-	A							
X86065-001-031	鋁料加工图	-	A							
X86065-001-035	鋁料加工图	-	A							
X86066-001-001	鋁料加工图	-	A							
X86066-001-011	鋁料加工图	-	A							
X86066-001-021	鋁料加工图	-	A							
X86066-001-025	鋁料加工图	-	A	B		C				
X86066-001-031	鋁料加工图	-	A	B						
X86066-001-035	鋁料加工图	-	A	B						
X86067-001-001	鋁料加工图	-	A							
X86067-001-016	鋁料加工图	-	A							
X86067-001-018	鋁料加工图	-	A	B						
X86067-001-021	鋁料加工图	-	A							
X86067-001-025	鋁料加工图	-	A							
X86069-001	鋁料加工图	-	A	B						
X86070-001-001	鋁料加工图	-	A	B	C					

美特鋁質有限公司
MIDI Aluminium Fabricator Ltd.

QF005/8

圖則登記表
DRAWING REGISTER

工程名稱 Project Title	香港啟德**6552**（第一批）
工程編號 Project No: J-85**7**	

接收日期 Receiving Date (適用於客戶圖則)

月										
日										


分發予 Distributed To

發出日期 Issued Date


年	2022	2022	2022	2022	2022					
月	2	3	4	4	5					
日	15	21	6	26	14					

圖則編號 Drg. No.	圖則名稱 Drawing Title	修訂編號 Revision No.								
X86070-001-011	鋁料加工图	-	A	B	C					
X86070-001-021	鋁料加工图	-	A	B	C					
X86070-001-025	鋁料加工图	-	A	B	C					
X86070-001-051	鋁料加工图	-	A							
X86070-001-061	鋁料加工图	-	A	B						
X86070-001-071	鋁料加工图	-	A							
X86070-001-074	鋁料加工图	-	A	-	B					
X86070-001-075	鋁料加工图	-	A							
X86070-001-078	鋁料加工图	-	A							
X86070-001-081	鋁料加工图	-	A	-	B					
X86070-001-085	鋁料加工图	-	A	-	B					
X86070-001-091	鋁料加工图	-	A	-	B					
X86070-001-093	鋁料加工图	-	A	B	C					
X86070-001-095	鋁料加工图	-	A	B	C					
X86070-001-098	鋁料加工图	-	A	B	C					
X86070-001-101	鋁料加工图	-	A	B	C					
X86070-001-110	鋁料加工图	-	A	B	C					
X86070-001-120	鋁料加工图	-	A	B	C					
X86070-001-130	鋁料加工图	-	A	B	C					
X86070-001-135	鋁料加工图	-	A	B	C					
X86070-001-138	鋁料加工图	-	A	B	C					
X86070-001-A01	鋁料加工图	-	A	B	C					
X86070-001-A11	鋁料加工图	-	A	B	C					
X86172-001	鋁料加工图	-	A							
X86172-002	鋁料加工图	-	A							
X86172-003	鋁料加工图	-	A							
X86173-001	鋁料加工图	-	A							


美特鋁質有限公司 MIDI Aluminium Fabricator Ltd.														
修改	A	B	C	採用	工廠	✓	地盤	-	工程號	J857	類別		物料號	-		
日期	03.16	04.26	05.09	材料顏色	AL2:ECK3X10063S-XF1				地盤	啟德6552	制圖	陳梓豪 20220211	圖號	X86047-P01
									图纸名称	铝料加工图	復核	練松文 20220213	數量	-
									材料	X86047	批准	林仁安 20220215	單件重量	- (KG)

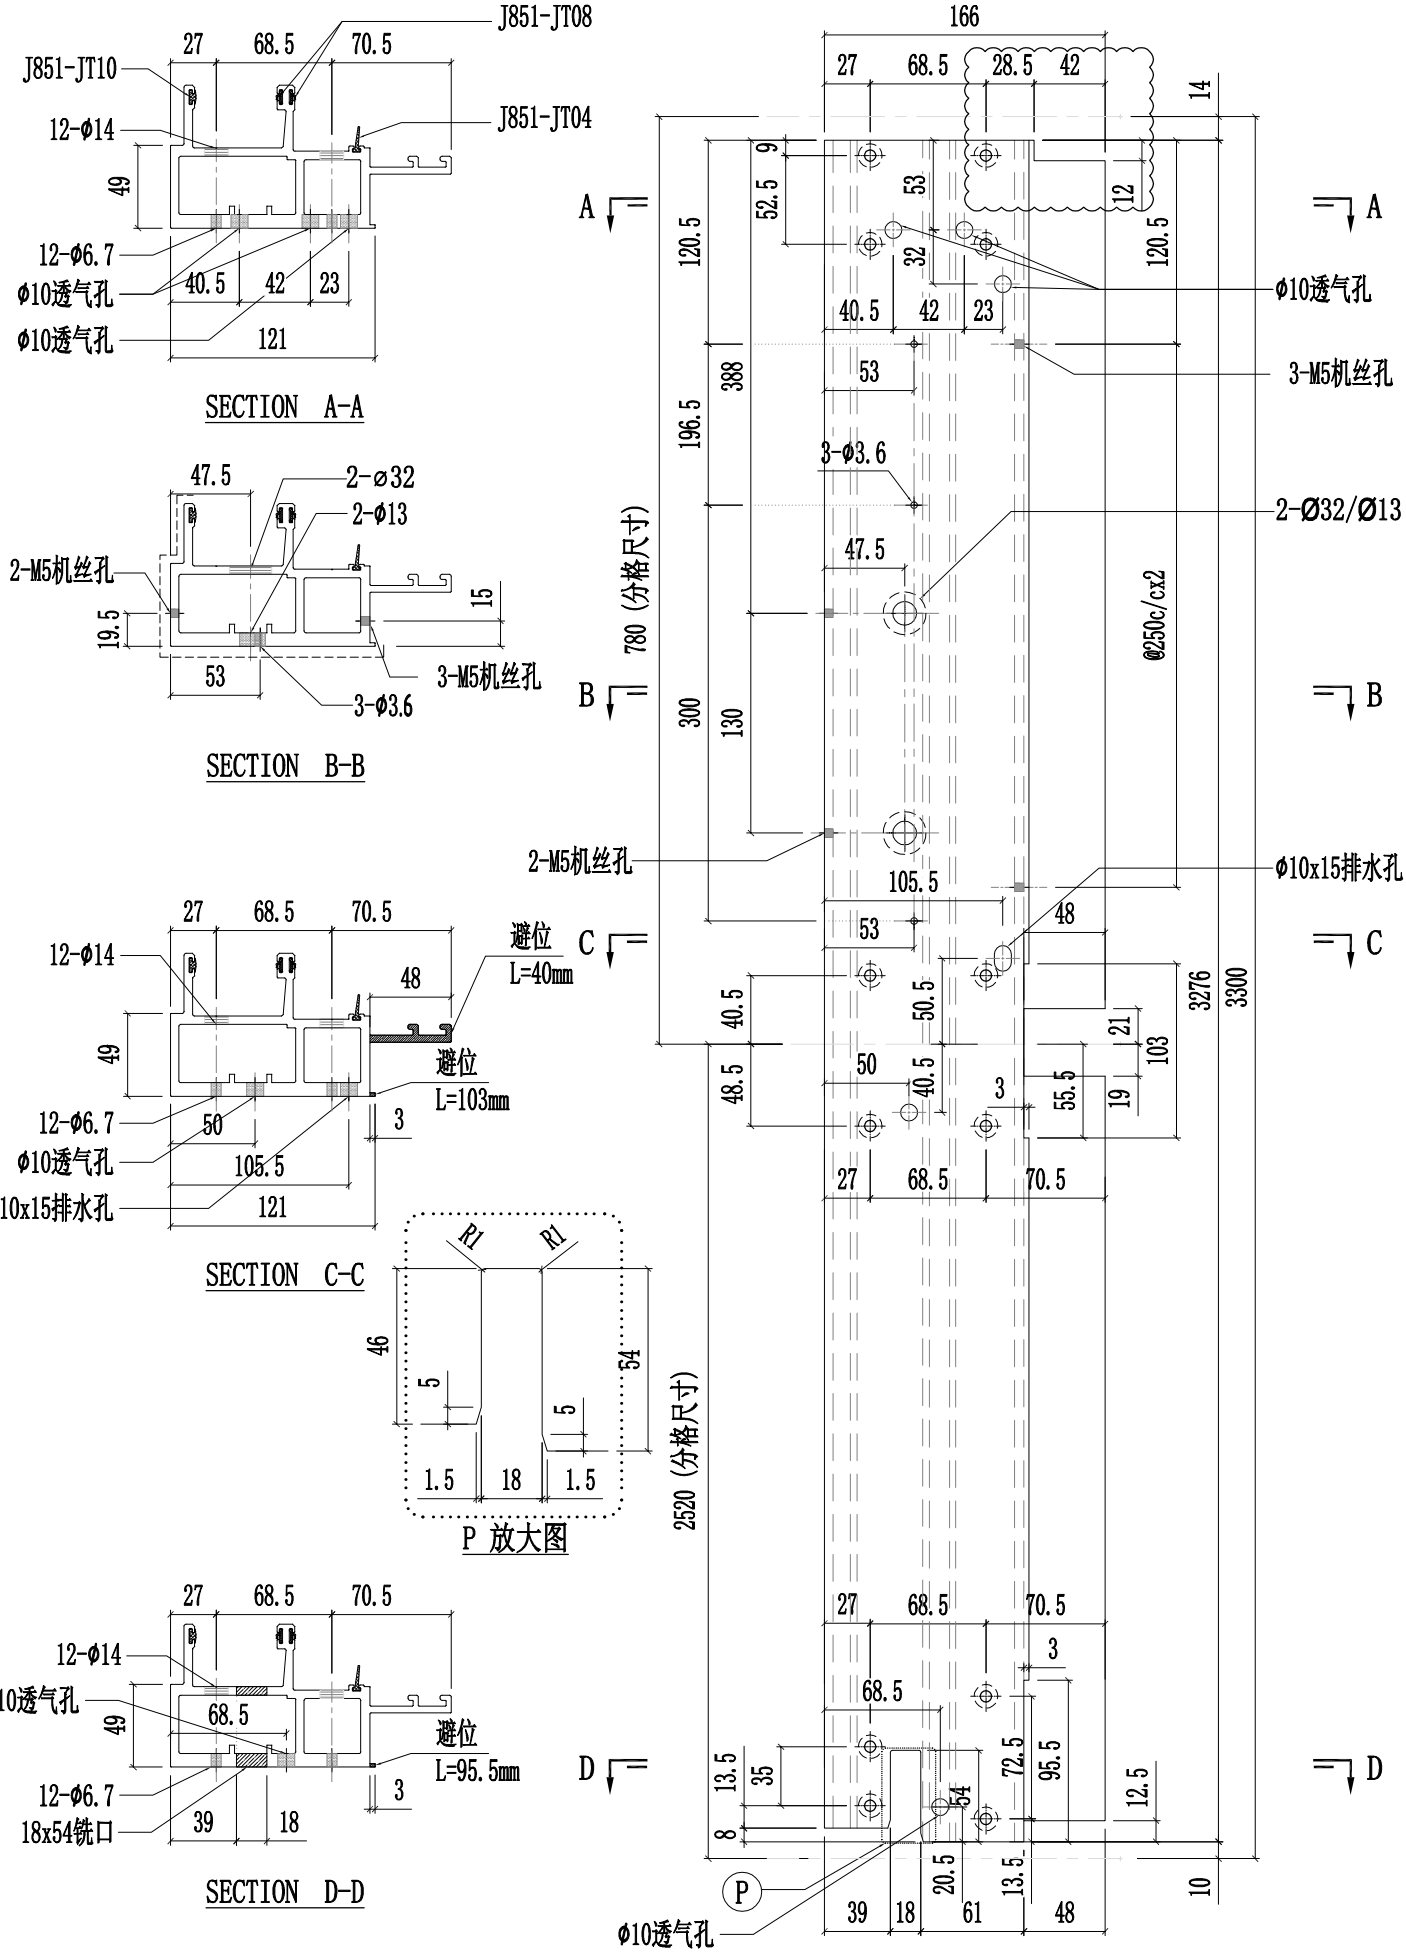


美特鋁質有限公司 MIDI Aluminium Fabricator Ltd.														
								工程號	J857	類別		物料號	-	
								地盤	啟德6552	制圖	陈梓豪	20220211	圖號	X86047-P02
修改	A	B	D	採用	工廠	✓	地盤	-	图纸名称	铝料加工图	復核	練松文	20220213	數量	-
日期	03.16	03.30	05.09	材料颜色	AL2:ECK3X10063S-XF1				材料	X86047	批准	林仁安	20220215	單件重量	- (KG)

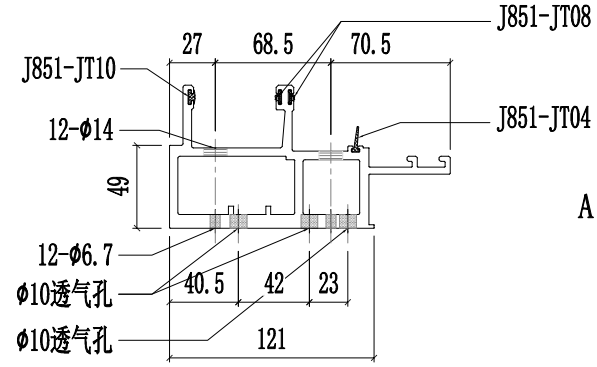


SECTION A-A

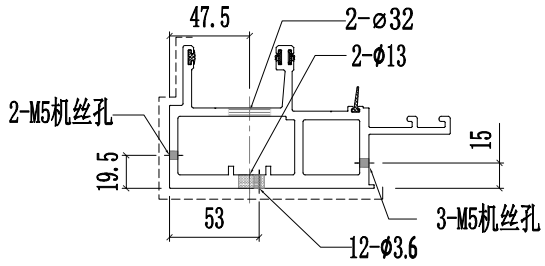


SECTION B-B

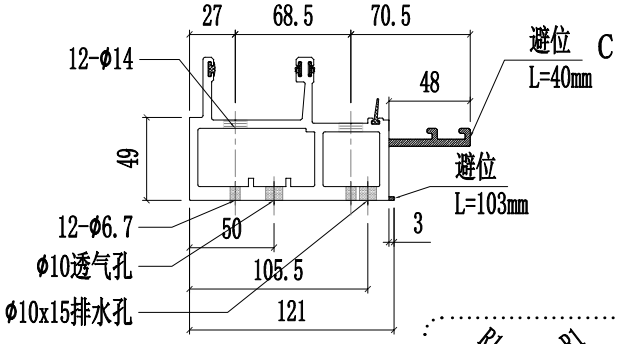


SECTION C-C

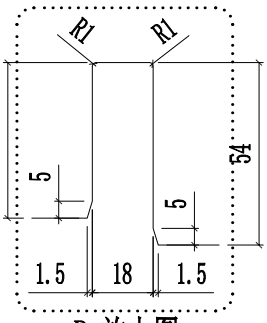


P 放大图

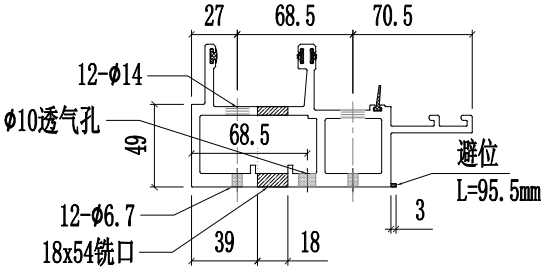


SECTION D-D

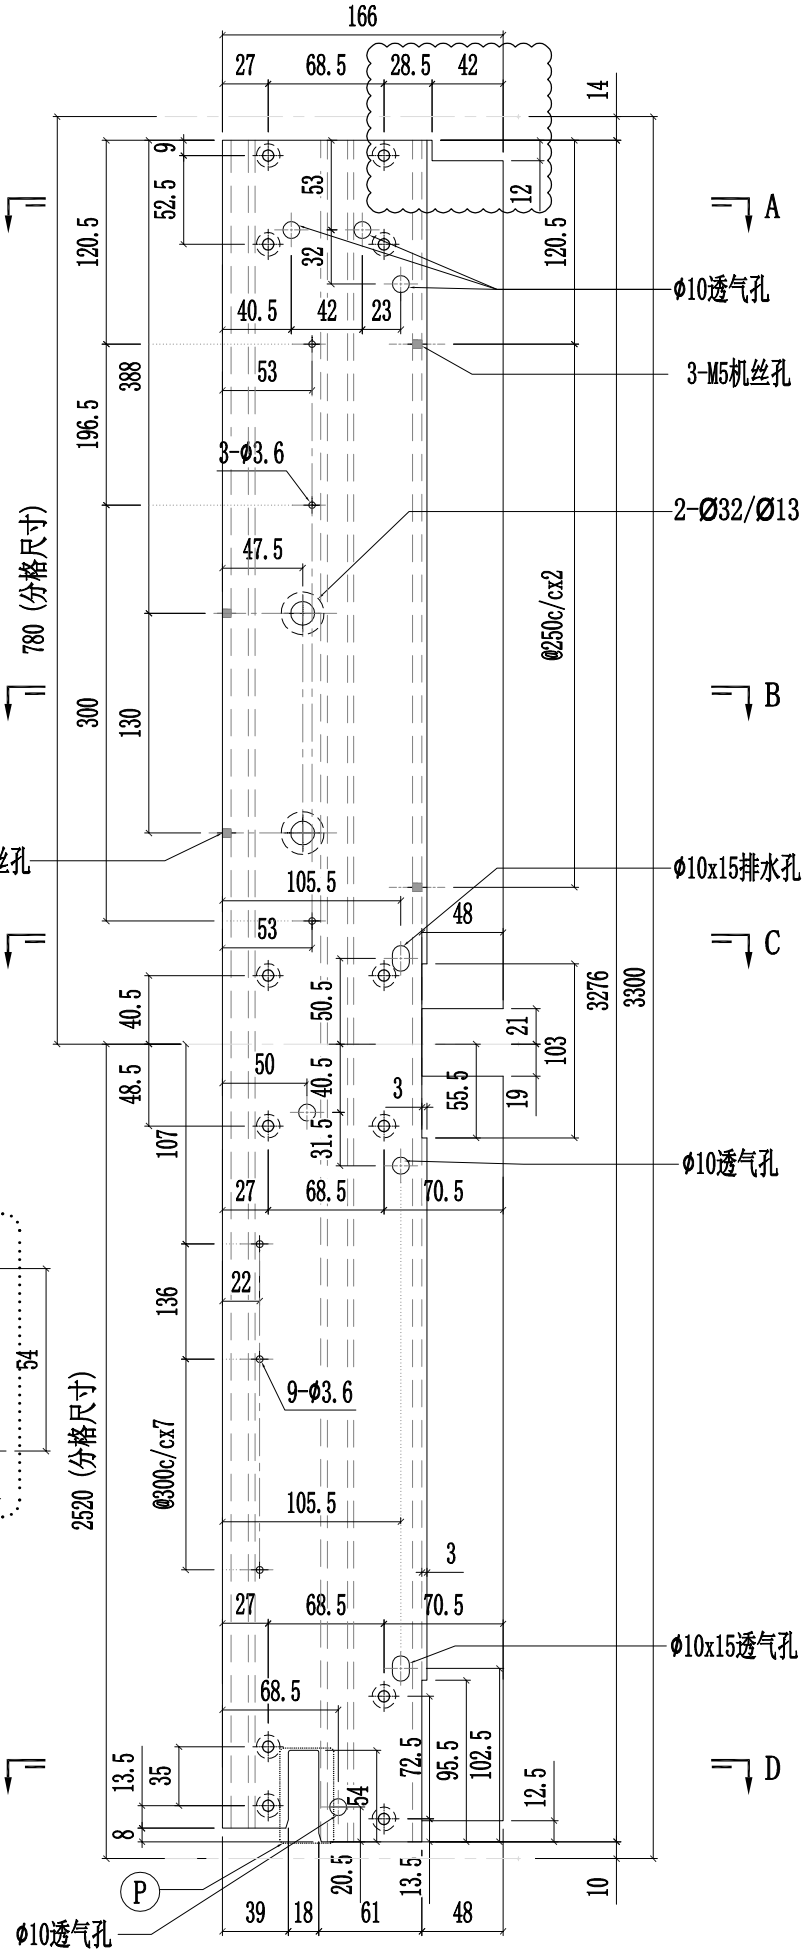


美特鋁質有限公司 MIDI Aluminium Fabricator Ltd.														
修改	A	B	C	採用	工廠	✓	地盤	-	工程號	J857	類別		物料號	-
日期	03.16	04.26	05.09	材料顏色	AL2:ECK3X10063S-XF1				地盤	啟德6552	制圖	陳梓豪 20220211	圖號	X86047-P03
									图纸名称	铝料加工图	復核	練松文 20220213	數量	-
									材料	X86047	批准	林仁安 20220215	單件重量	- (KG)

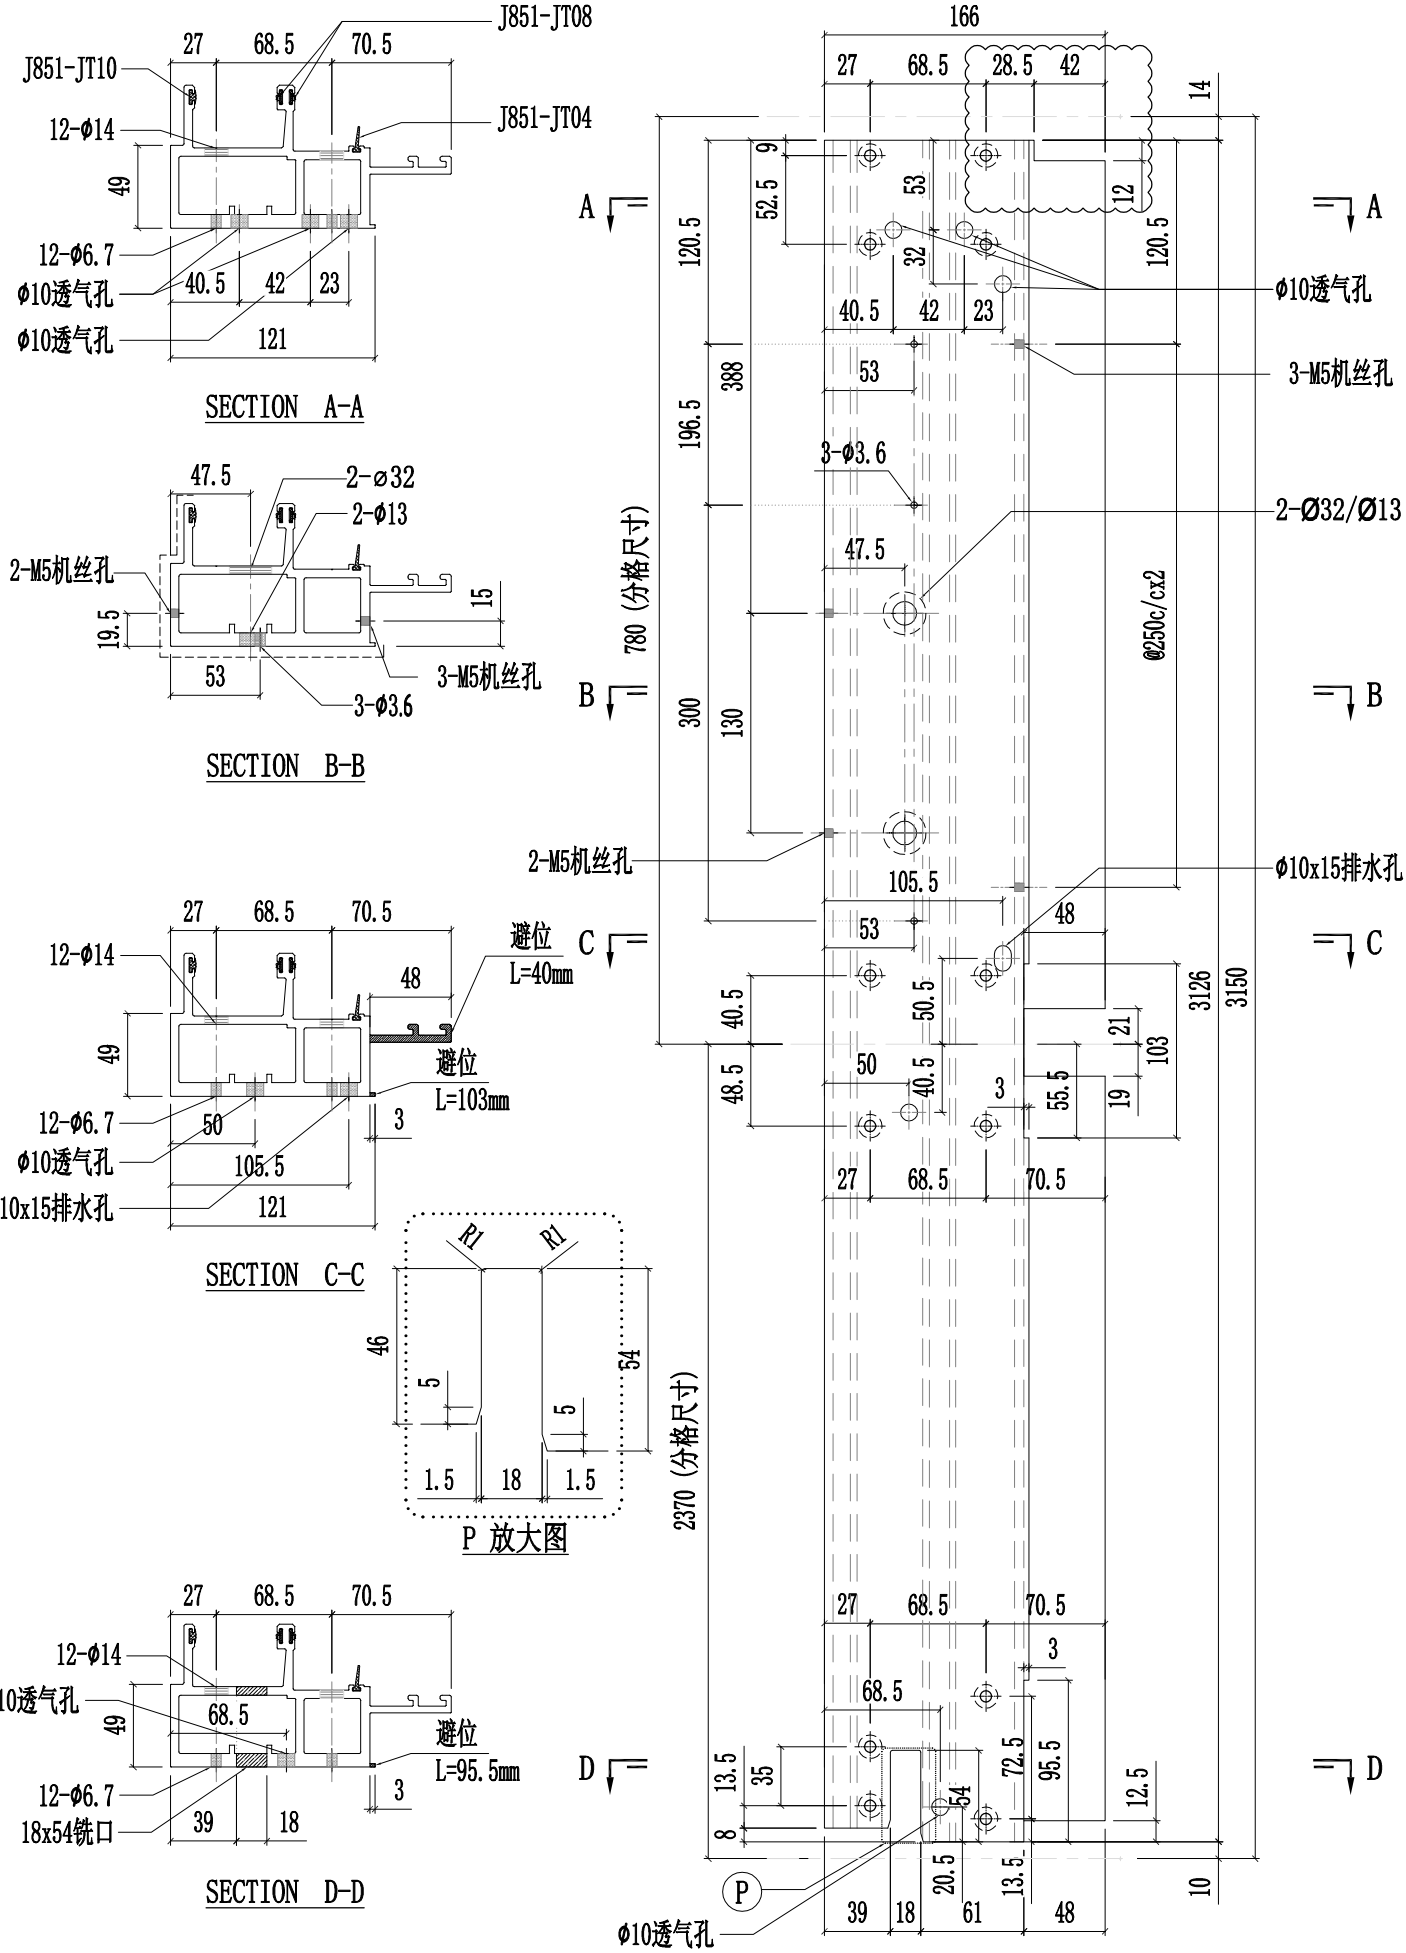


美特鋁質有限公司 MIDI Aluminium Fabricator Ltd.														
修改	A	B	C	採用	工廠	✓	地盤	-	工程號	J857	類別		物料號	-		
日期	03.16	04.26	05.09	材料顏色	AL2:ECK3X10063S-XF1				地盤	啟德6552	制圖	陳梓豪	20220211	圖號	X86047-P04
									图纸名称	铝料加工图	復核	練松文	20220213	數量	-
									材料	X86047	批准	林仁安	20220215	單件重量	- (KG)

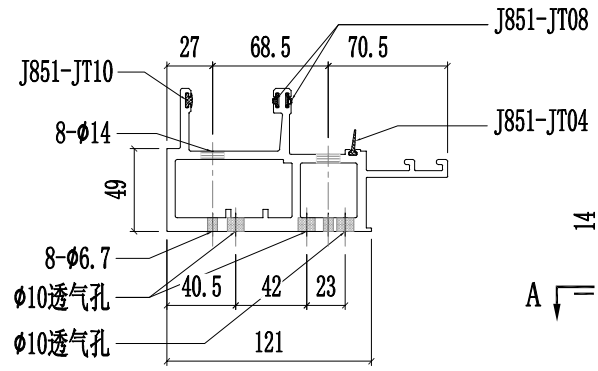


SECTION A-A

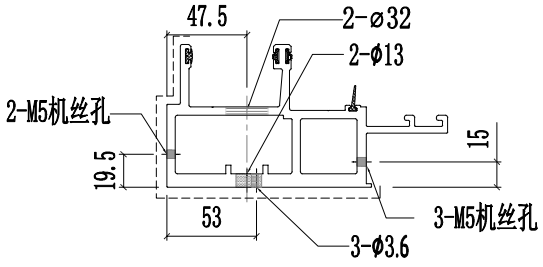


SECTION B-B

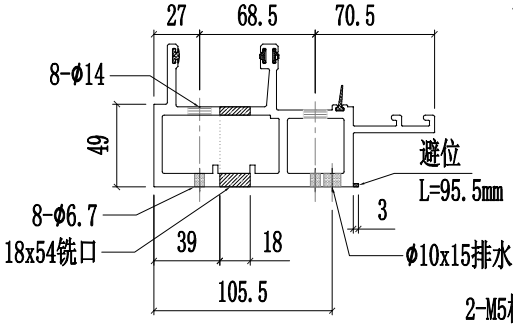


SECTION C-C

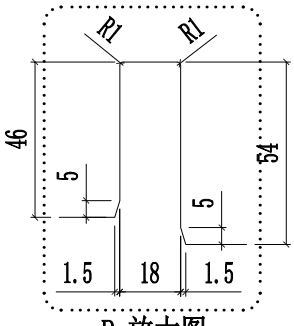


P 放大图

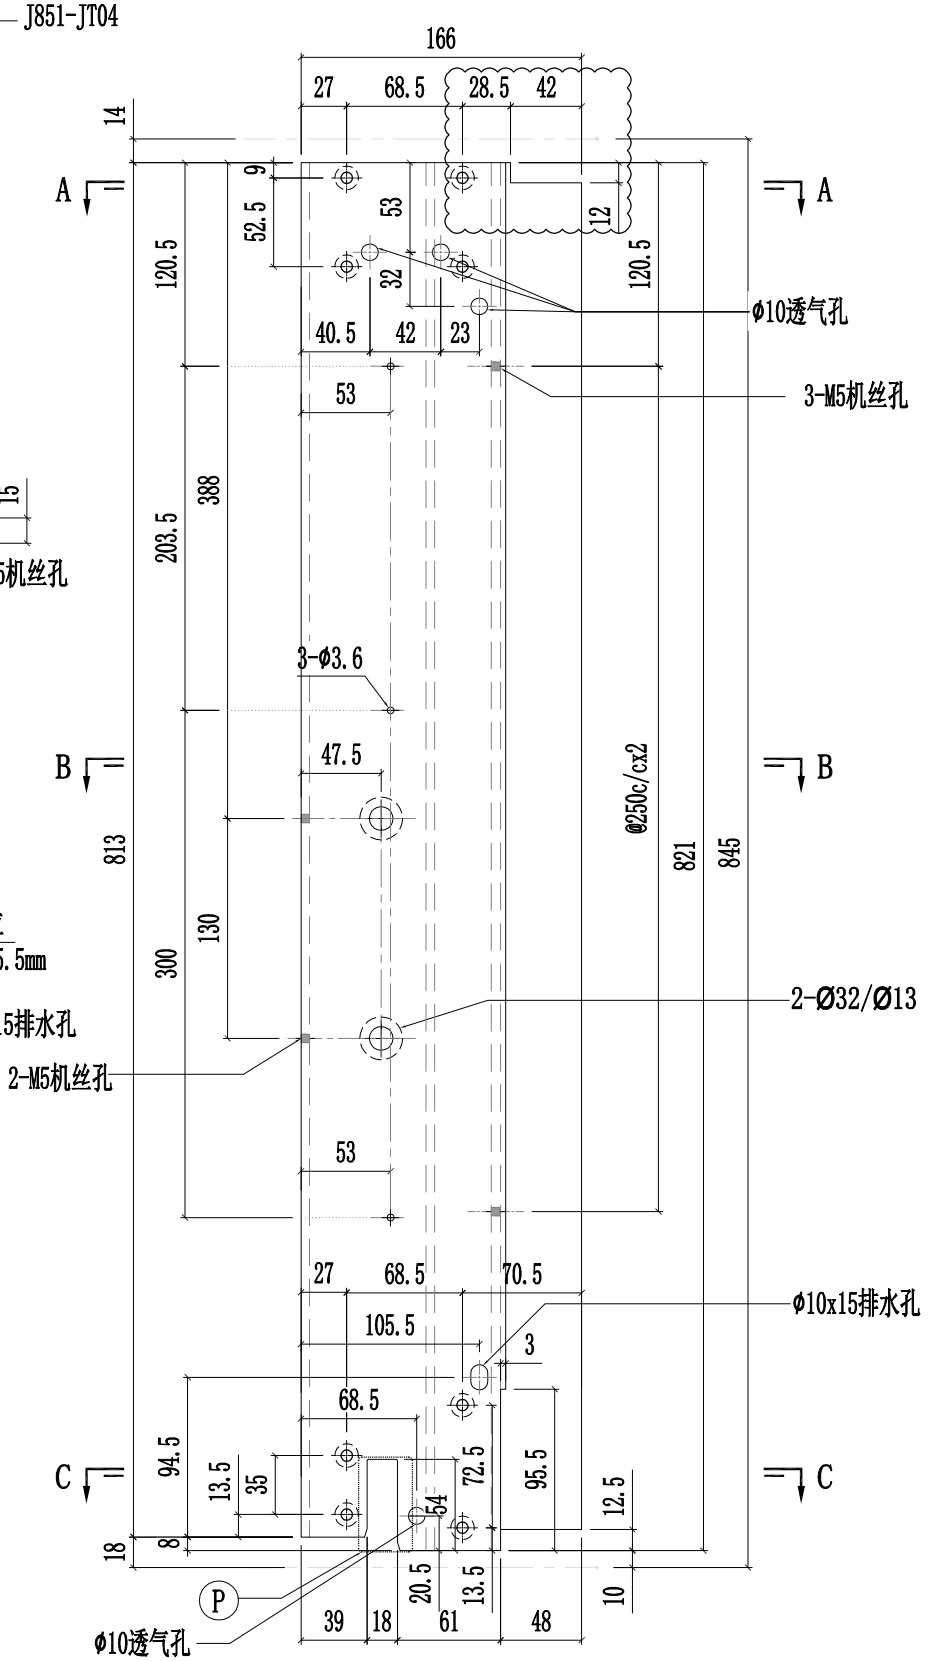


美特鋁質有限公司 MIDI Aluminium Fabricator Ltd.														
修改	A	B	C	採用	工廠	✓	地盤	-	工程號	J857	類別		物料號	-
日期	03.16	04.26	05.09	材料顏色	AL2:ECK3X10063S-XF1				地盤	啟德6552	制圖	陳梓豪 20220211	圖號	X86047-P05
									图纸名称	铝料加工图	復核	練松文 20220213	數量	-
									材料	X86047	批准	林仁安 20220215	單件重量	- (KG)

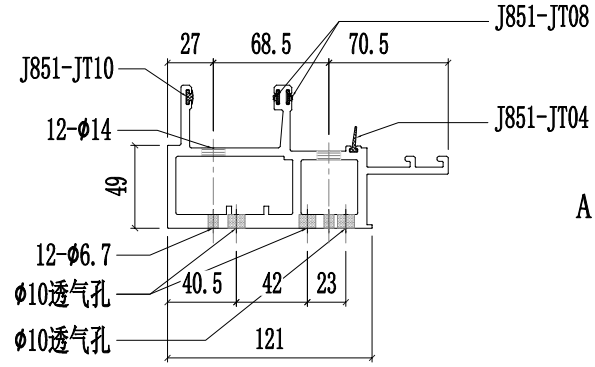


SECTION A-A

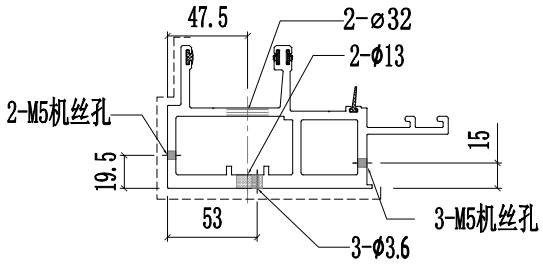


SECTION B-B

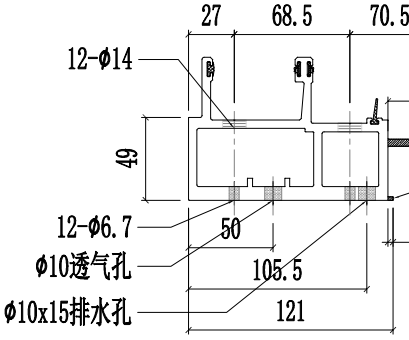


SECTION C-C

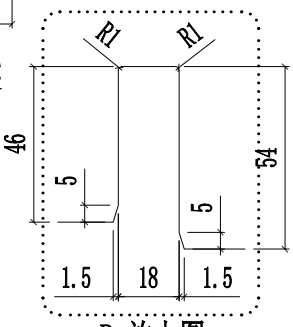


P 放大图

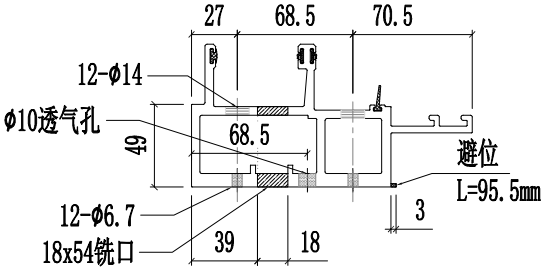


SECTION D-D

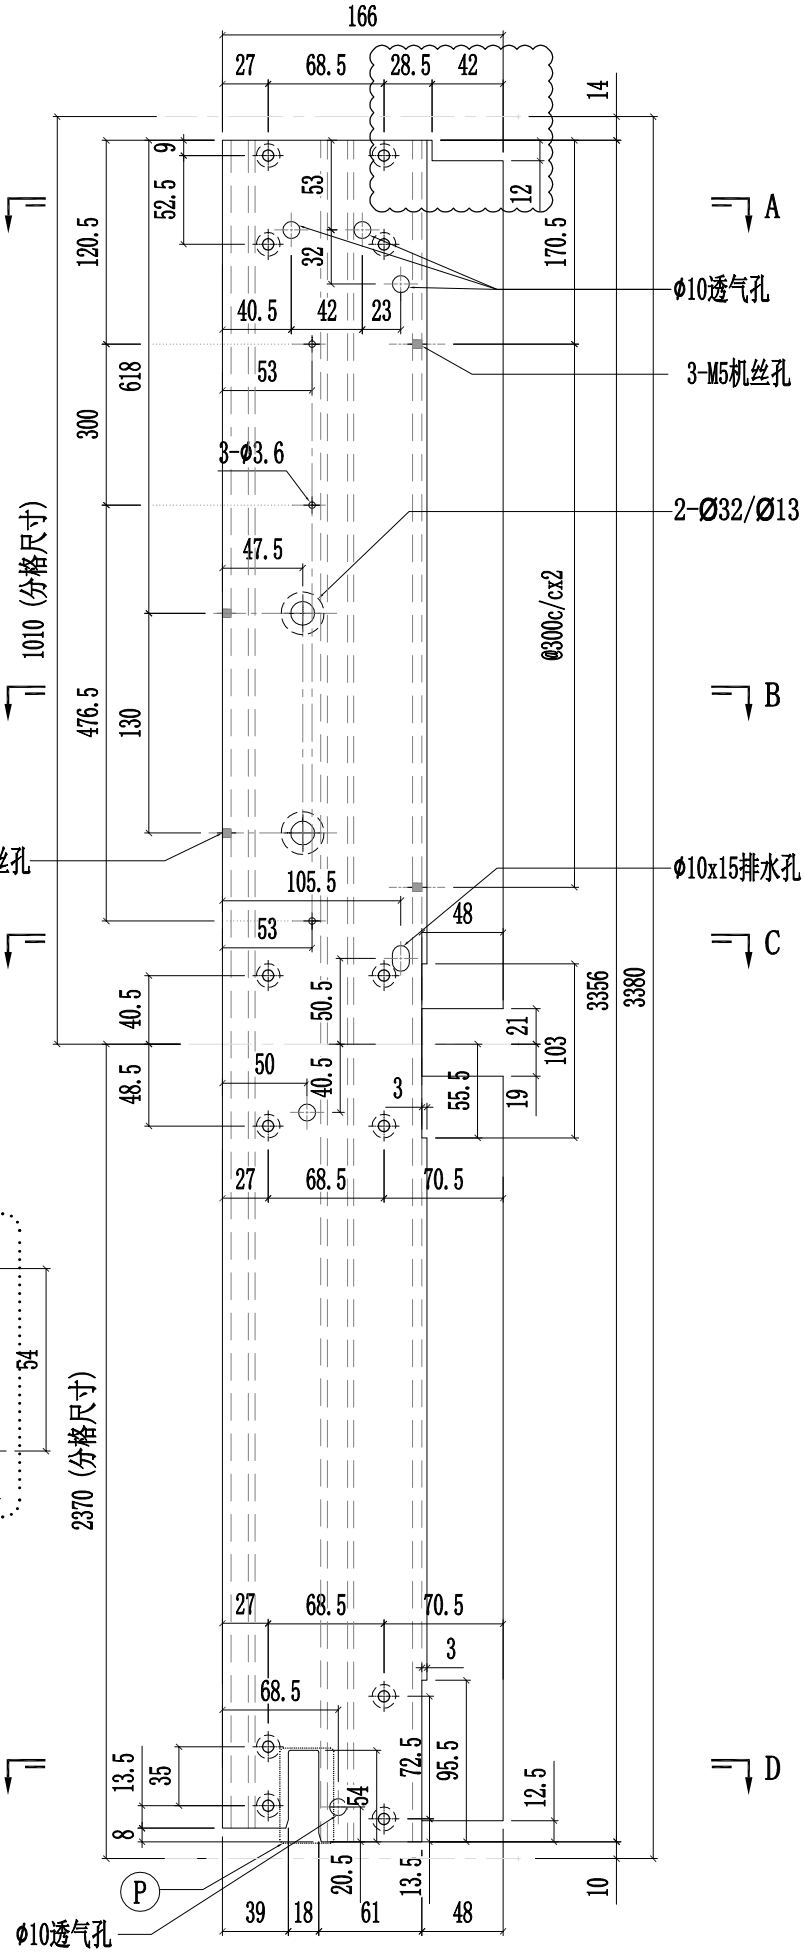


美特鋁質有限公司 MIDI Aluminium Fabricator Ltd.														
修改	A	B	C	採用	工廠	✓	地盤	-	工程號	J857	類別		物料號	-
日期	03.16	04.26	05.09	材料顏色	AL2:ECK3X10063S-XF1				地盤	啟德6552	制圖	陳梓豪 20220211	圖號	X86047-P06
									图纸名称	铝料加工图	復核	練松文 20220213	數量	-
									材料	X86047	批准	林仁安 20220215	單件重量	- (KG)

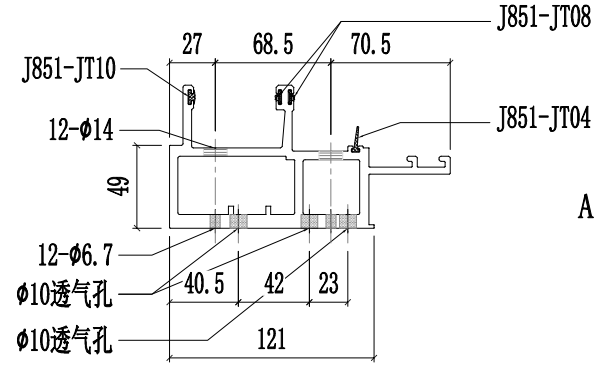


SECTION A-A

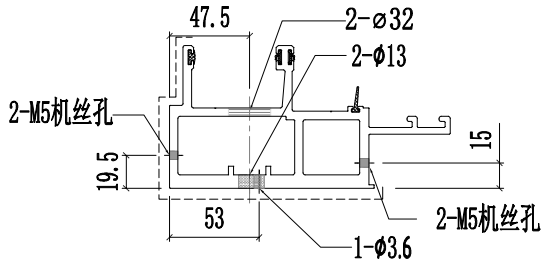


SECTION B-B

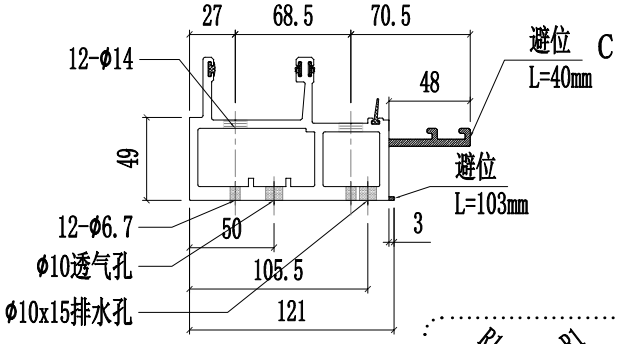


SECTION C-C

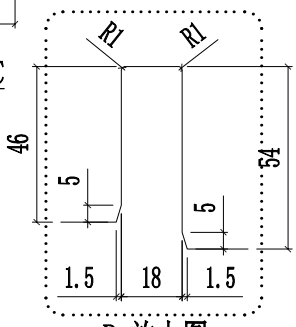


P 放大图

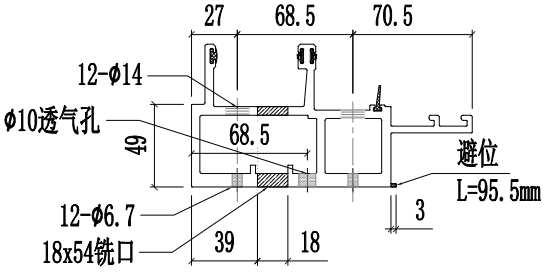


SECTION D-D

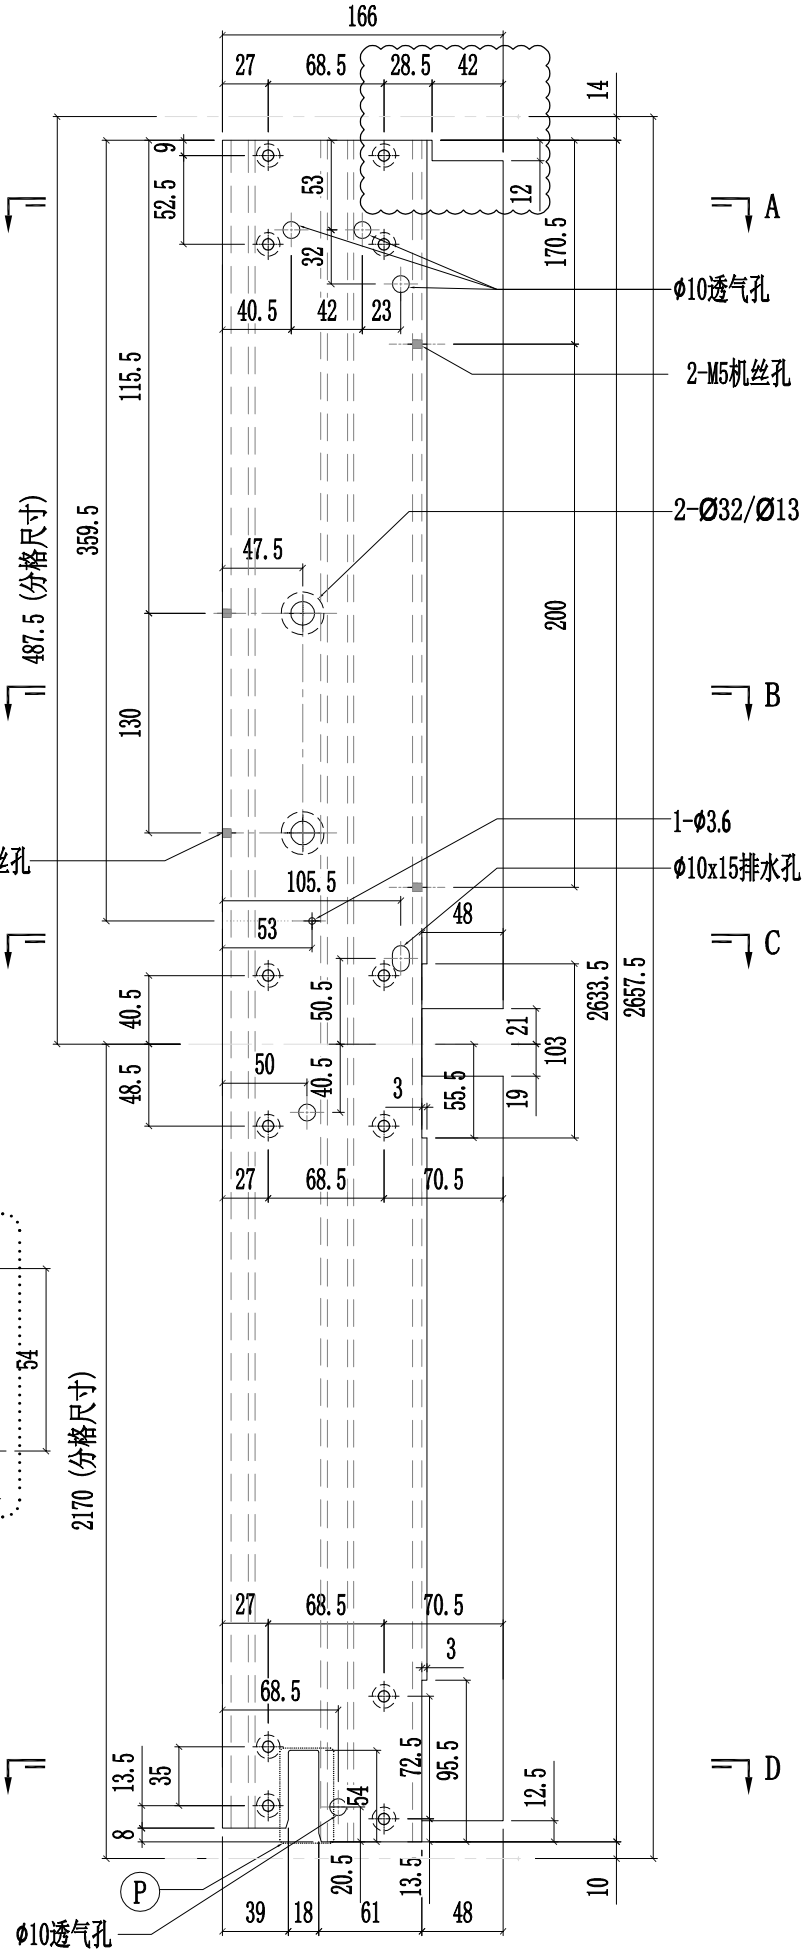


美特鋁質有限公司 MIDI Aluminium Fabricator Ltd.														
修改	A	B	C	採用	工廠	✓	地盤	-	工程號	J857	類別		物料號	-
日期	03.16	04.26	05.09	材料顏色	AL2:ECK3X10063S-XF1				地盤	啟德6552	制圖	陳梓豪 20220211	圖號	X86047-P07
									图纸名称	铝料加工图	復核	練松文 20220213	數量	-
									材料	X86047	批准	林仁安 20220215	單件重量	- (KG)

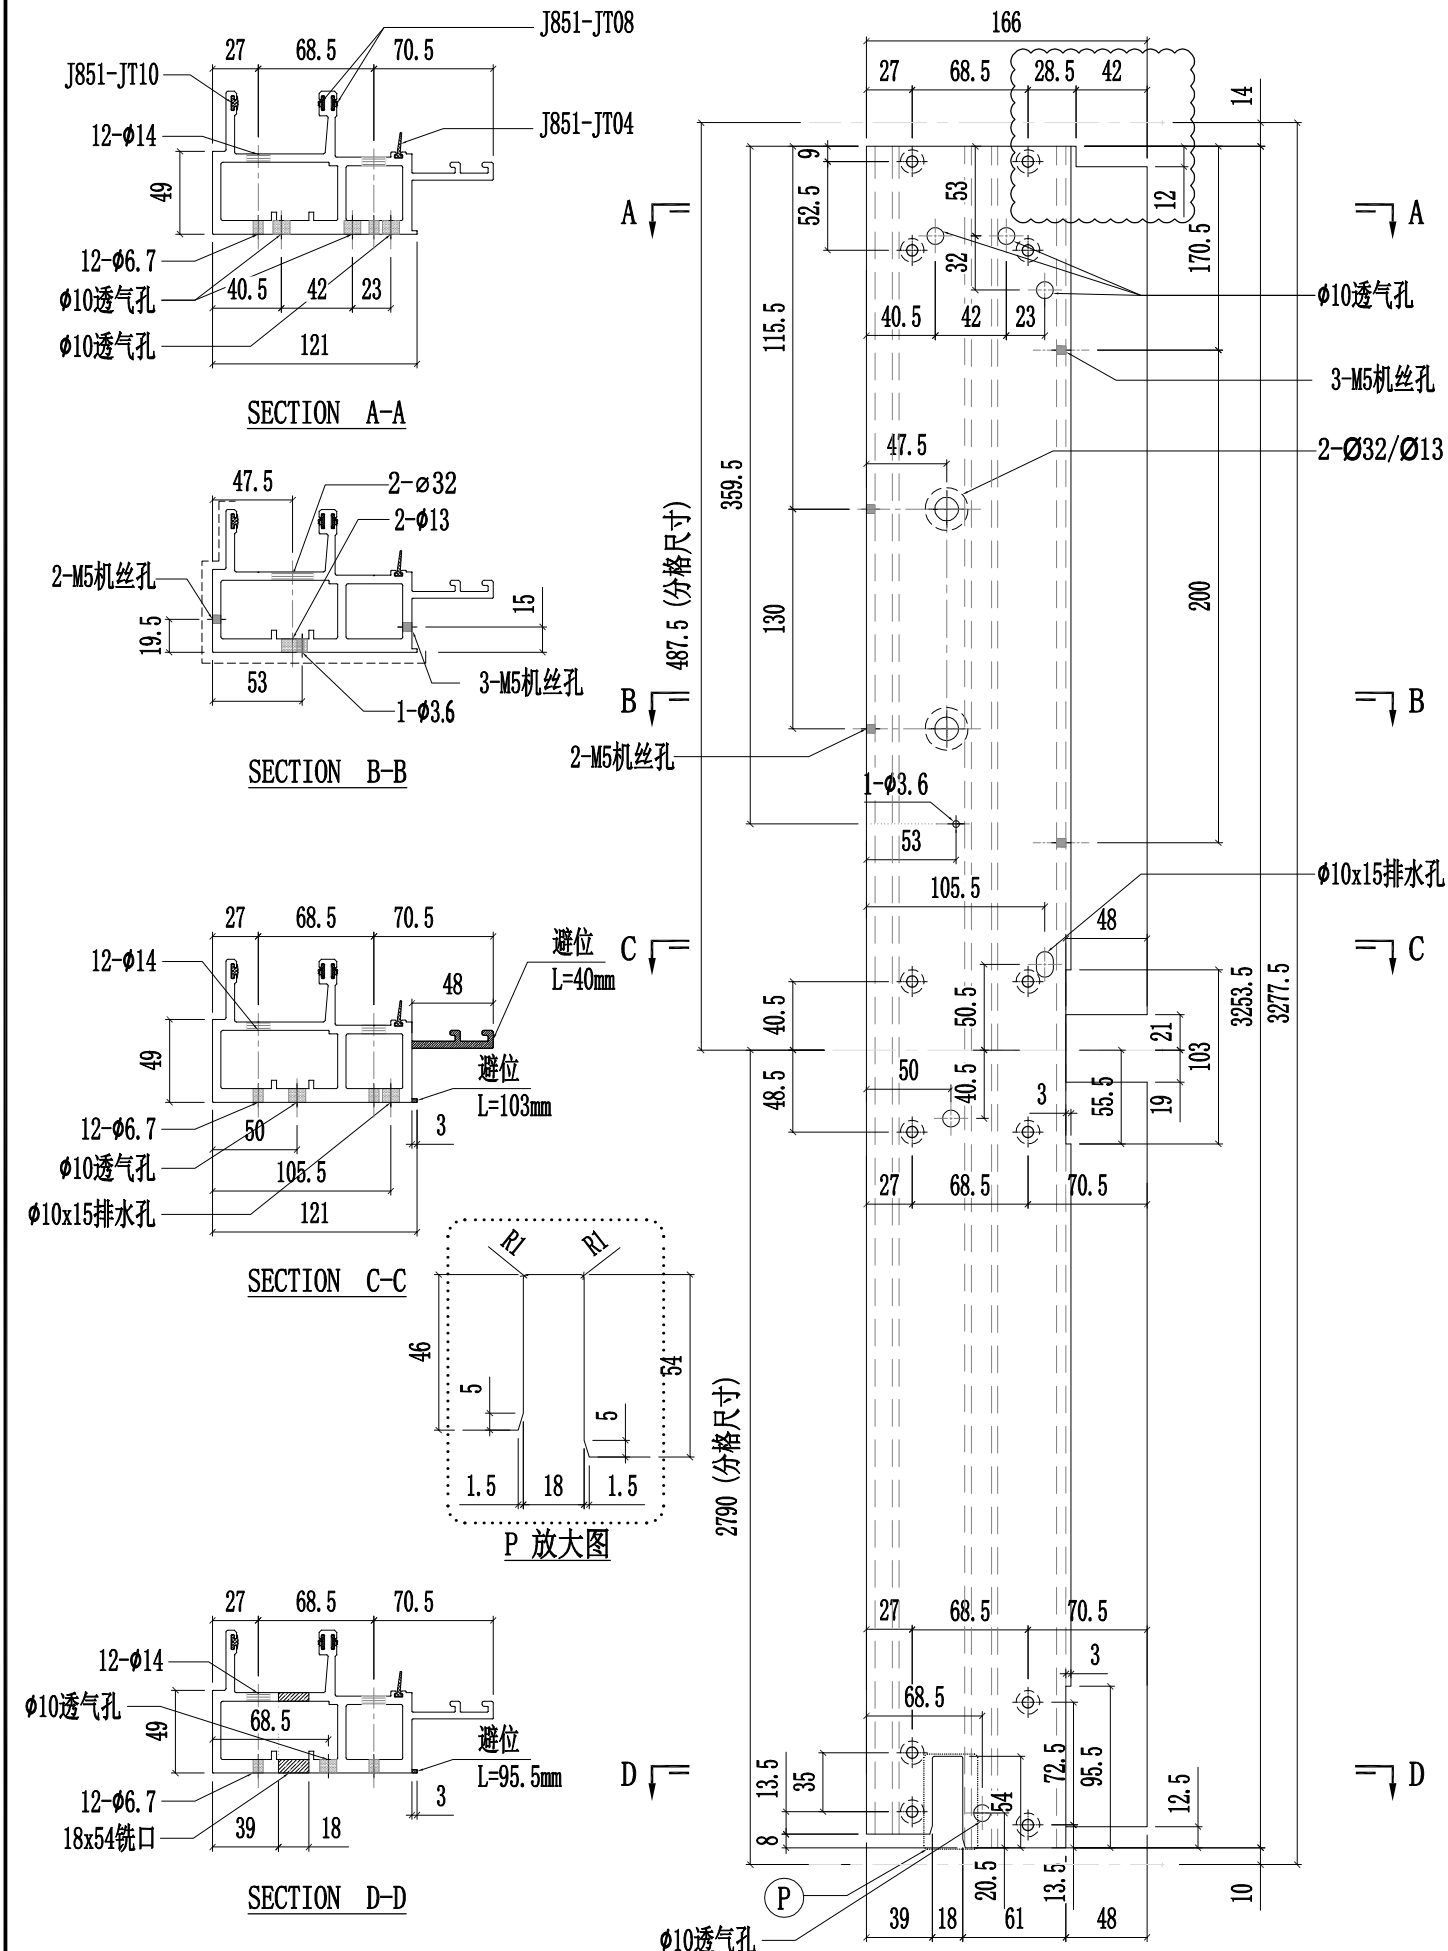


美特鋁質有限公司 MIDI Aluminium Fabricator Ltd.														
修改	A	B	C	採用	工廠	✓	地盤	-	工程號	J857	類別		物料號	-		
日期	03.16	04.26	05.09	材料顏色	AL2:ECK3X10063S-XF1				地盤	啟德6552	制圖	陳梓豪	20220211	圖號	X86047-P16
									图纸名称	铝料加工图	復核	練松文	20220213	數量	-
									材料	X86047	批准	林仁安	20220215	單件重量	- (KG)

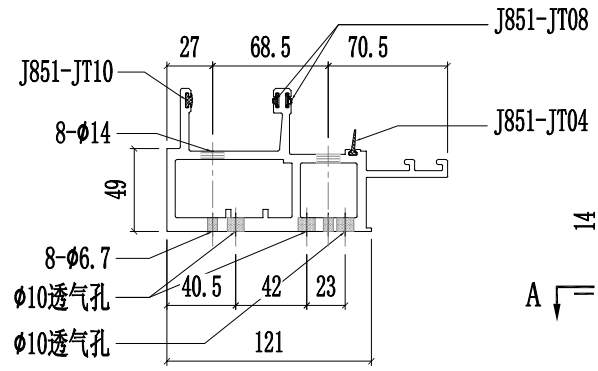


SECTION A-A

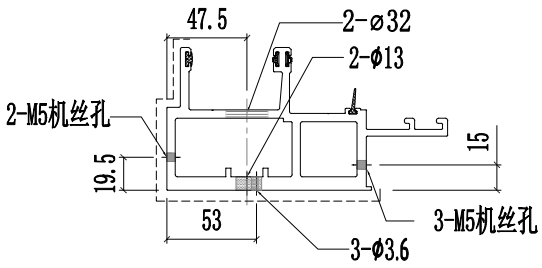


SECTION B-B

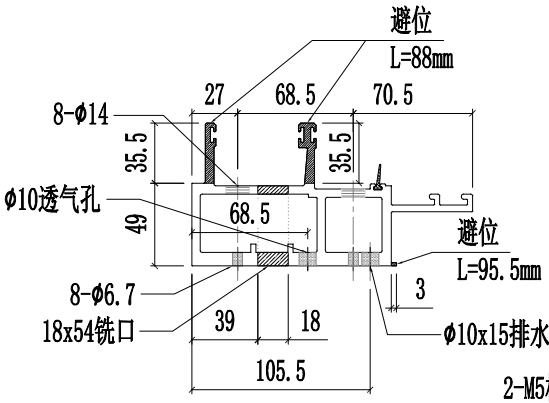

SECTION C-C

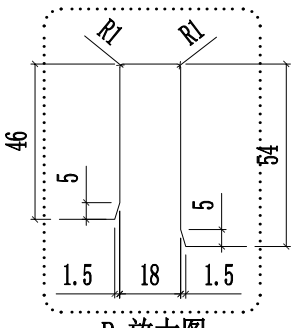


P 放大图

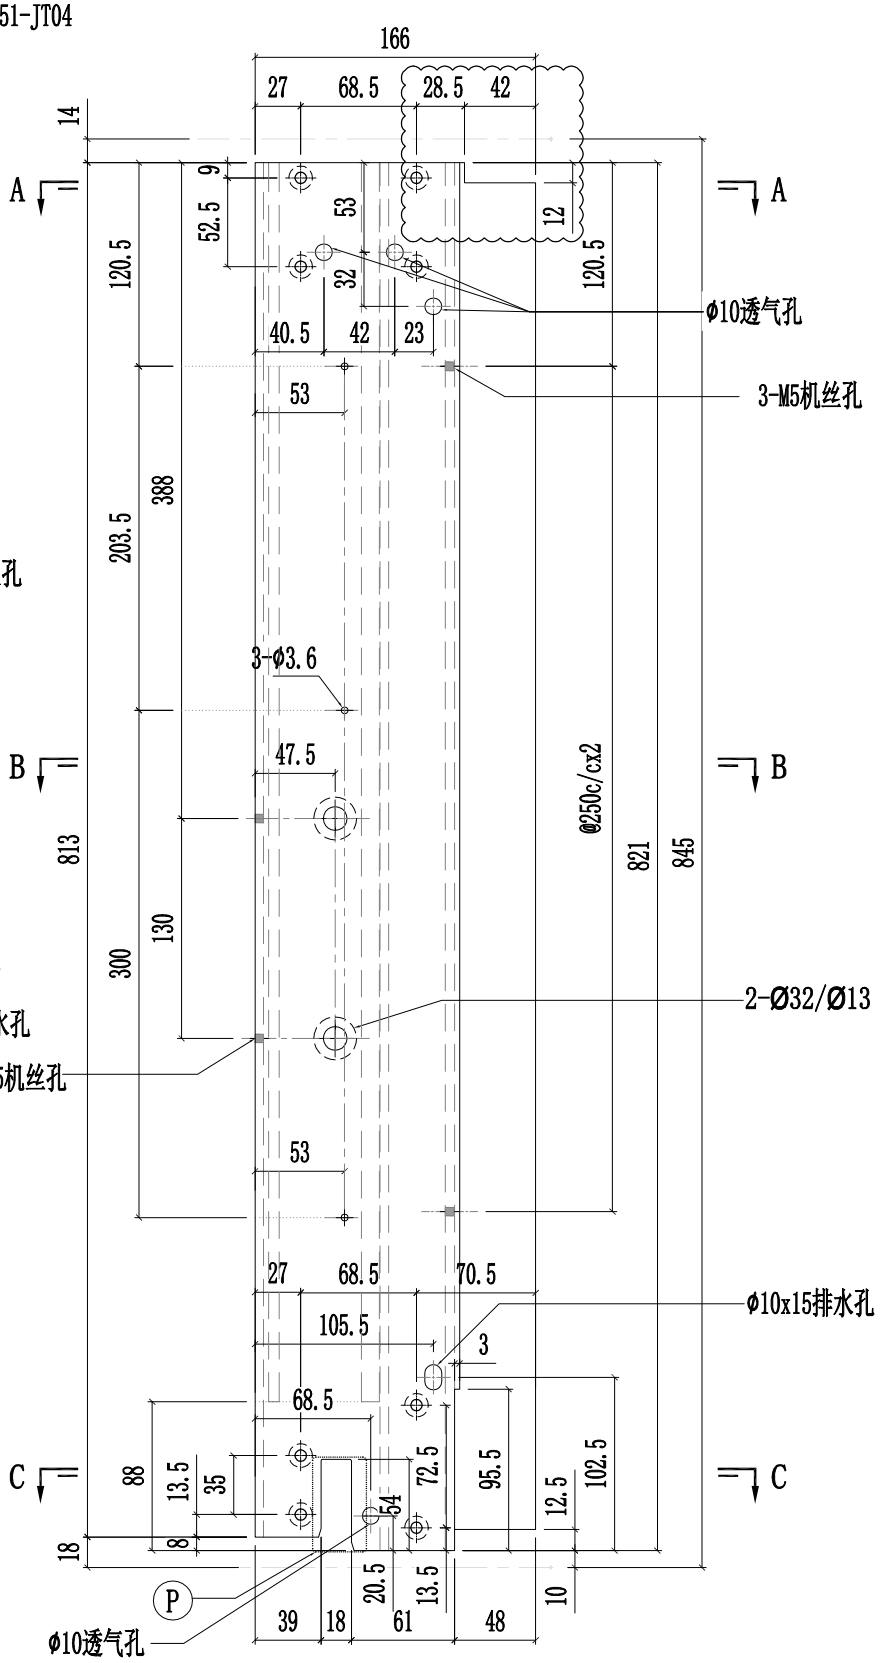


美特鋁質有限公司 MIDI Aluminium Fabricator Ltd.													
修改	A	B	D	採用	工廠	✓	地盤	-	图纸名称	铝料加工图	復核	練松文 20220213	數量	-
日期	03.16	03.26	05.14	材料颜色	AL2:ECK3X10063S-XF1				材料	X86048	批准	林仁安 20220215	單件重量	- (KG)

工程號	J857	類別		物料號	-		
地盘	啟德6552	制圖	陈梓豪 20220211			圖號	X86048-P01

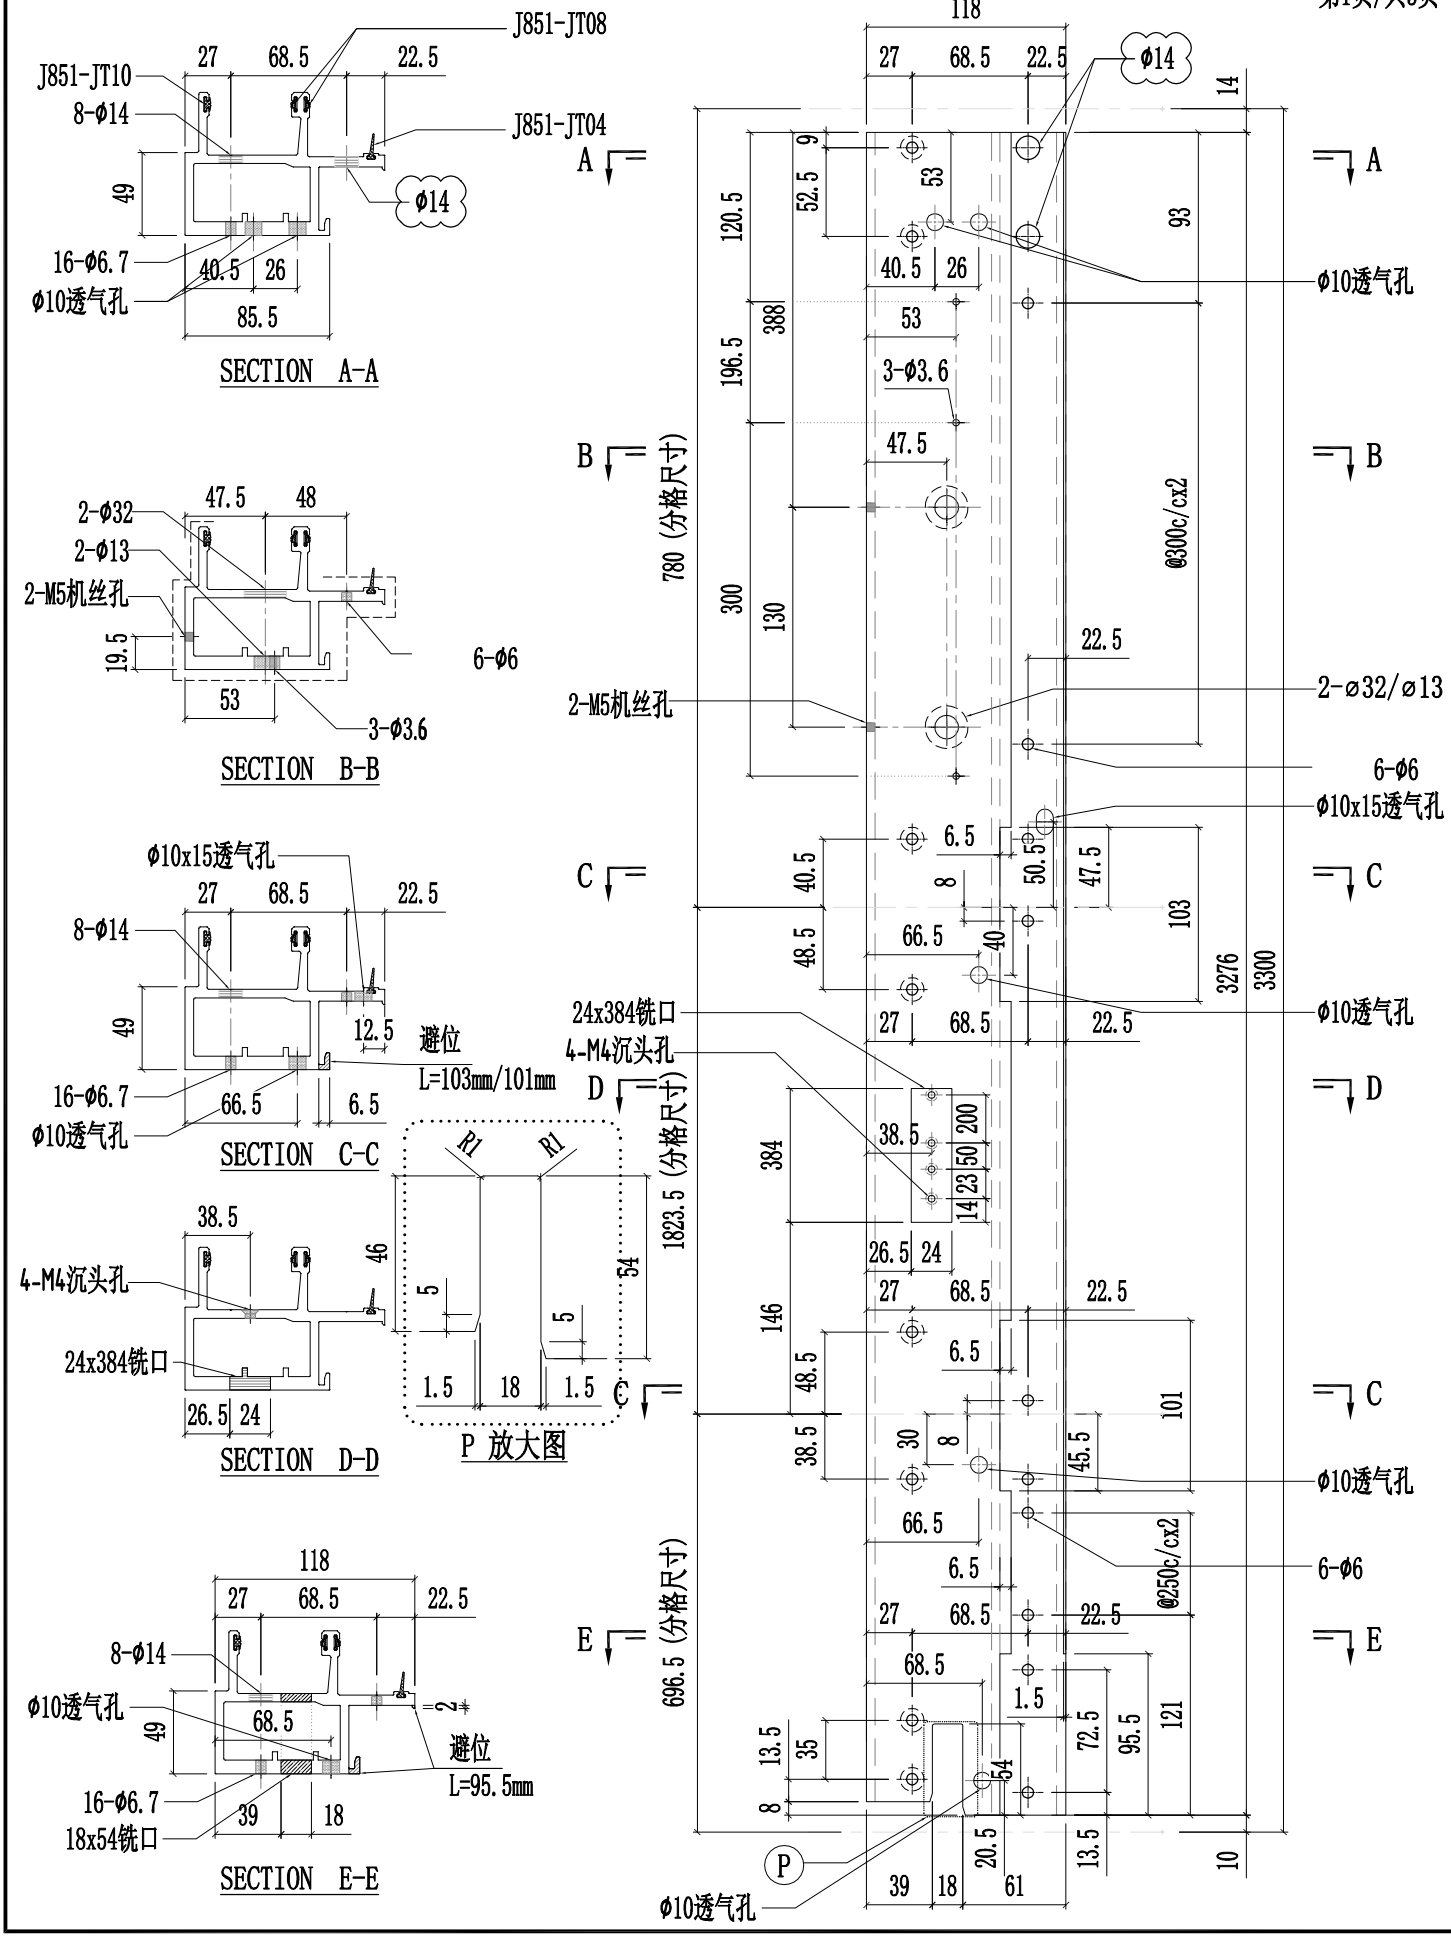


美特鋁質有限公司 MIDI Aluminium Fabricator Ltd.														
修改	A	B	D	採用	工廠	✓	地盤	-	工程號	J857	類別		物料號	-
日期	03.16	03.26	05.14	材料顏色	AL2:ECK3X10063S-XF1				地盤	啟德6552	制圖	陈梓豪 20220211	圖號	X86048-P01
									图纸名称	铝料加工图	復核	練松文 20220213	數量	-
									材料	X86048	批准	林仁安 20220215	單件重量	- (KG)

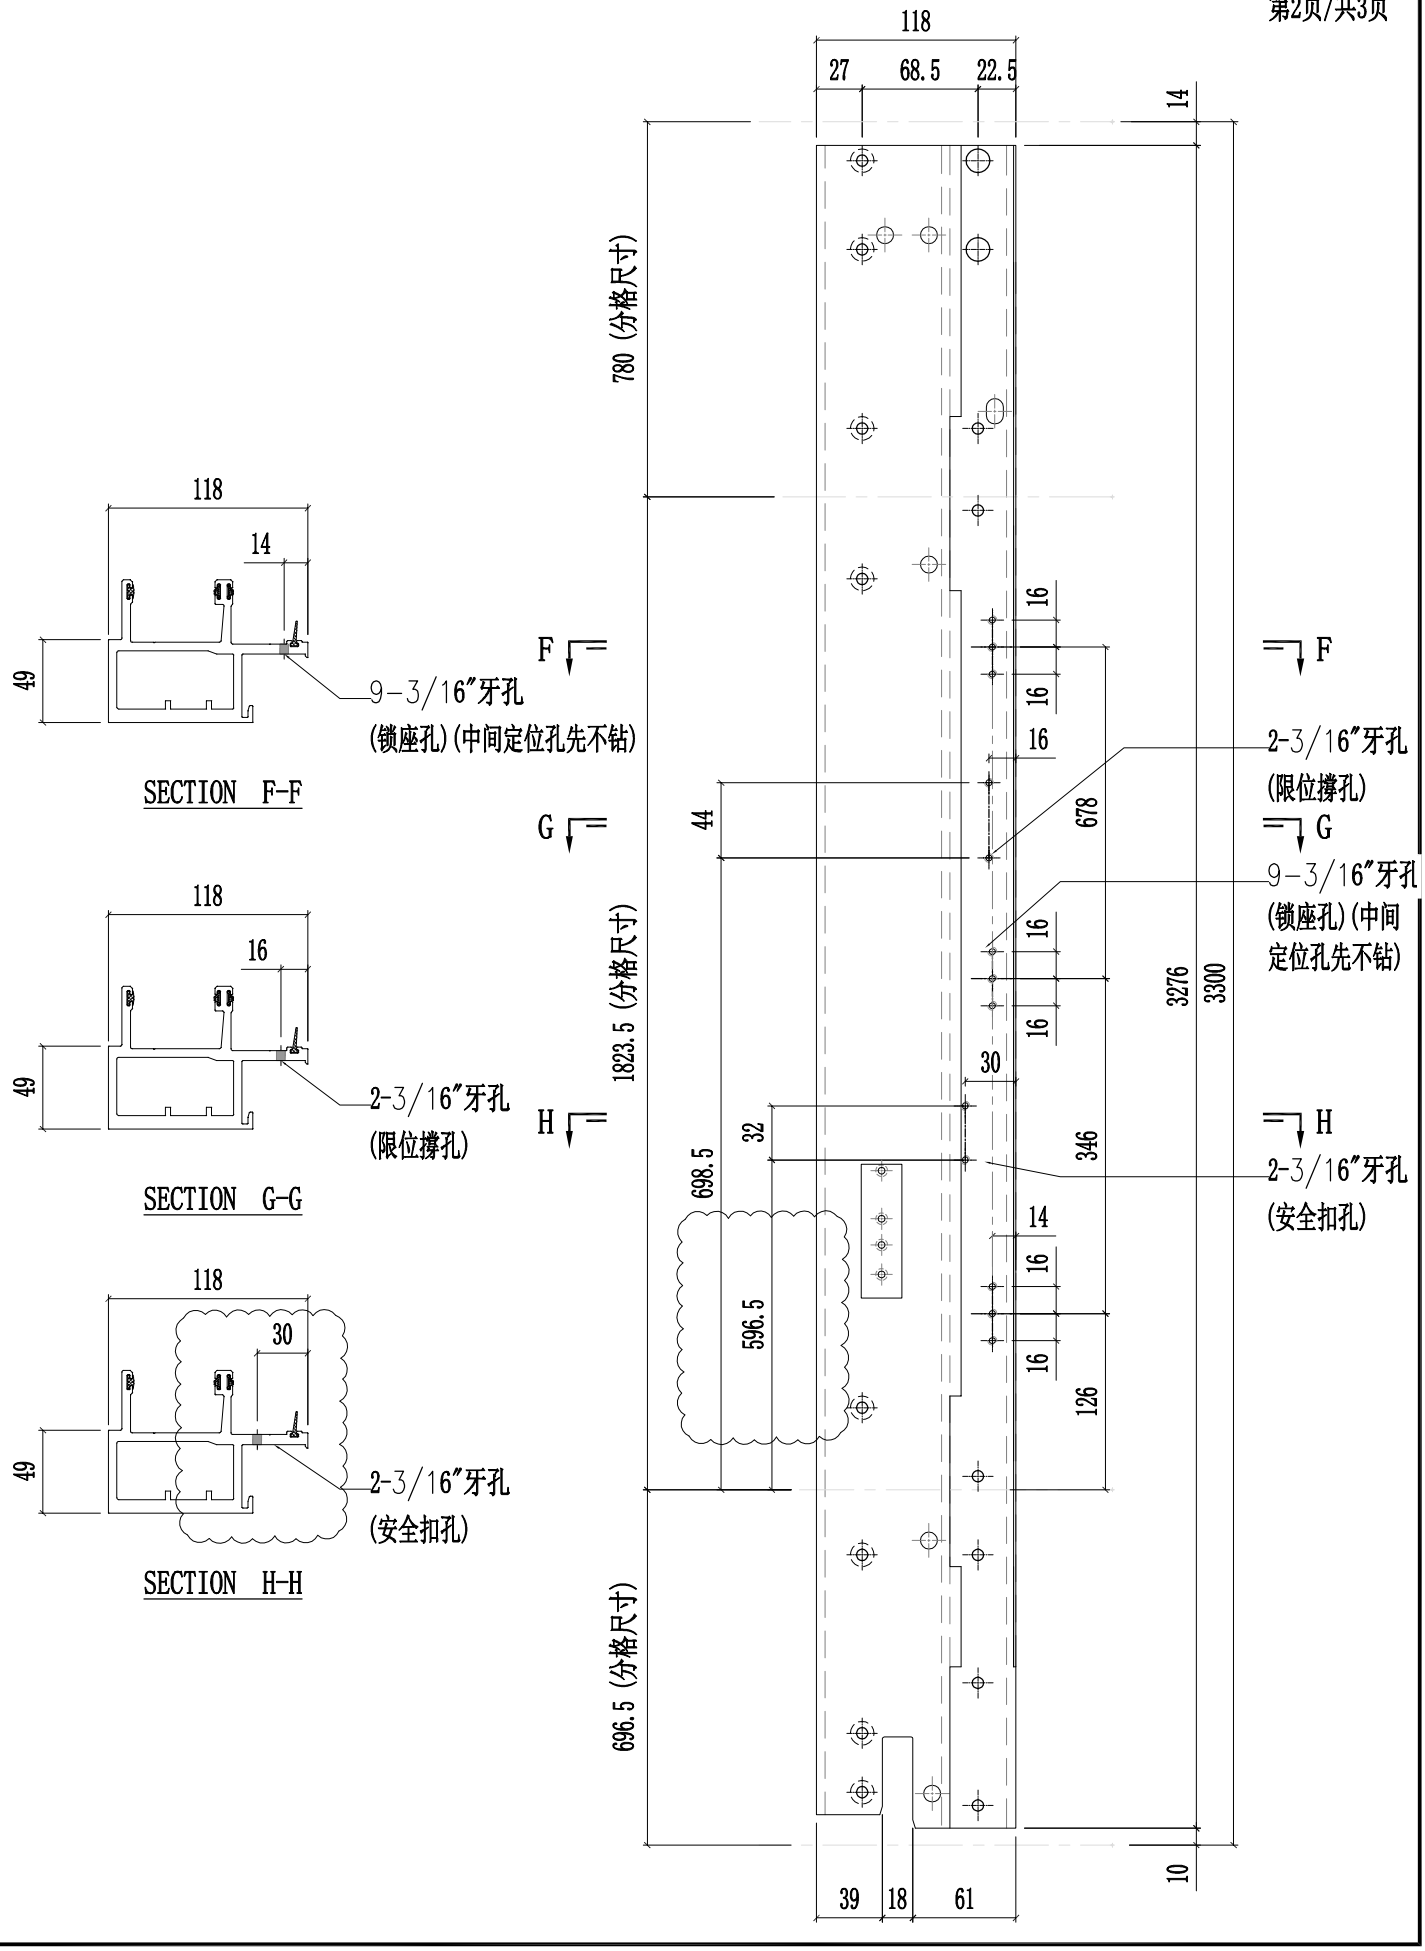


美特鋁質有限公司 MIDI Aluminium Fabricator Ltd.														
修改	A	B	C	採用	工廠	✓	地盤	-	图纸名称	铝料加工图	復核	練松文	20220213	數量	-
日期	03.16	03.26	04.12	材料颜色	AL2:ECK3X10063S-XF1				材料	X86048	批准	林仁安	20220215	單件重量	- (KG)

工程號	J857	類別		物料號	-		
地盘	啟德6552	制圖	陈梓豪	20220211	圖號	X86048-P01	

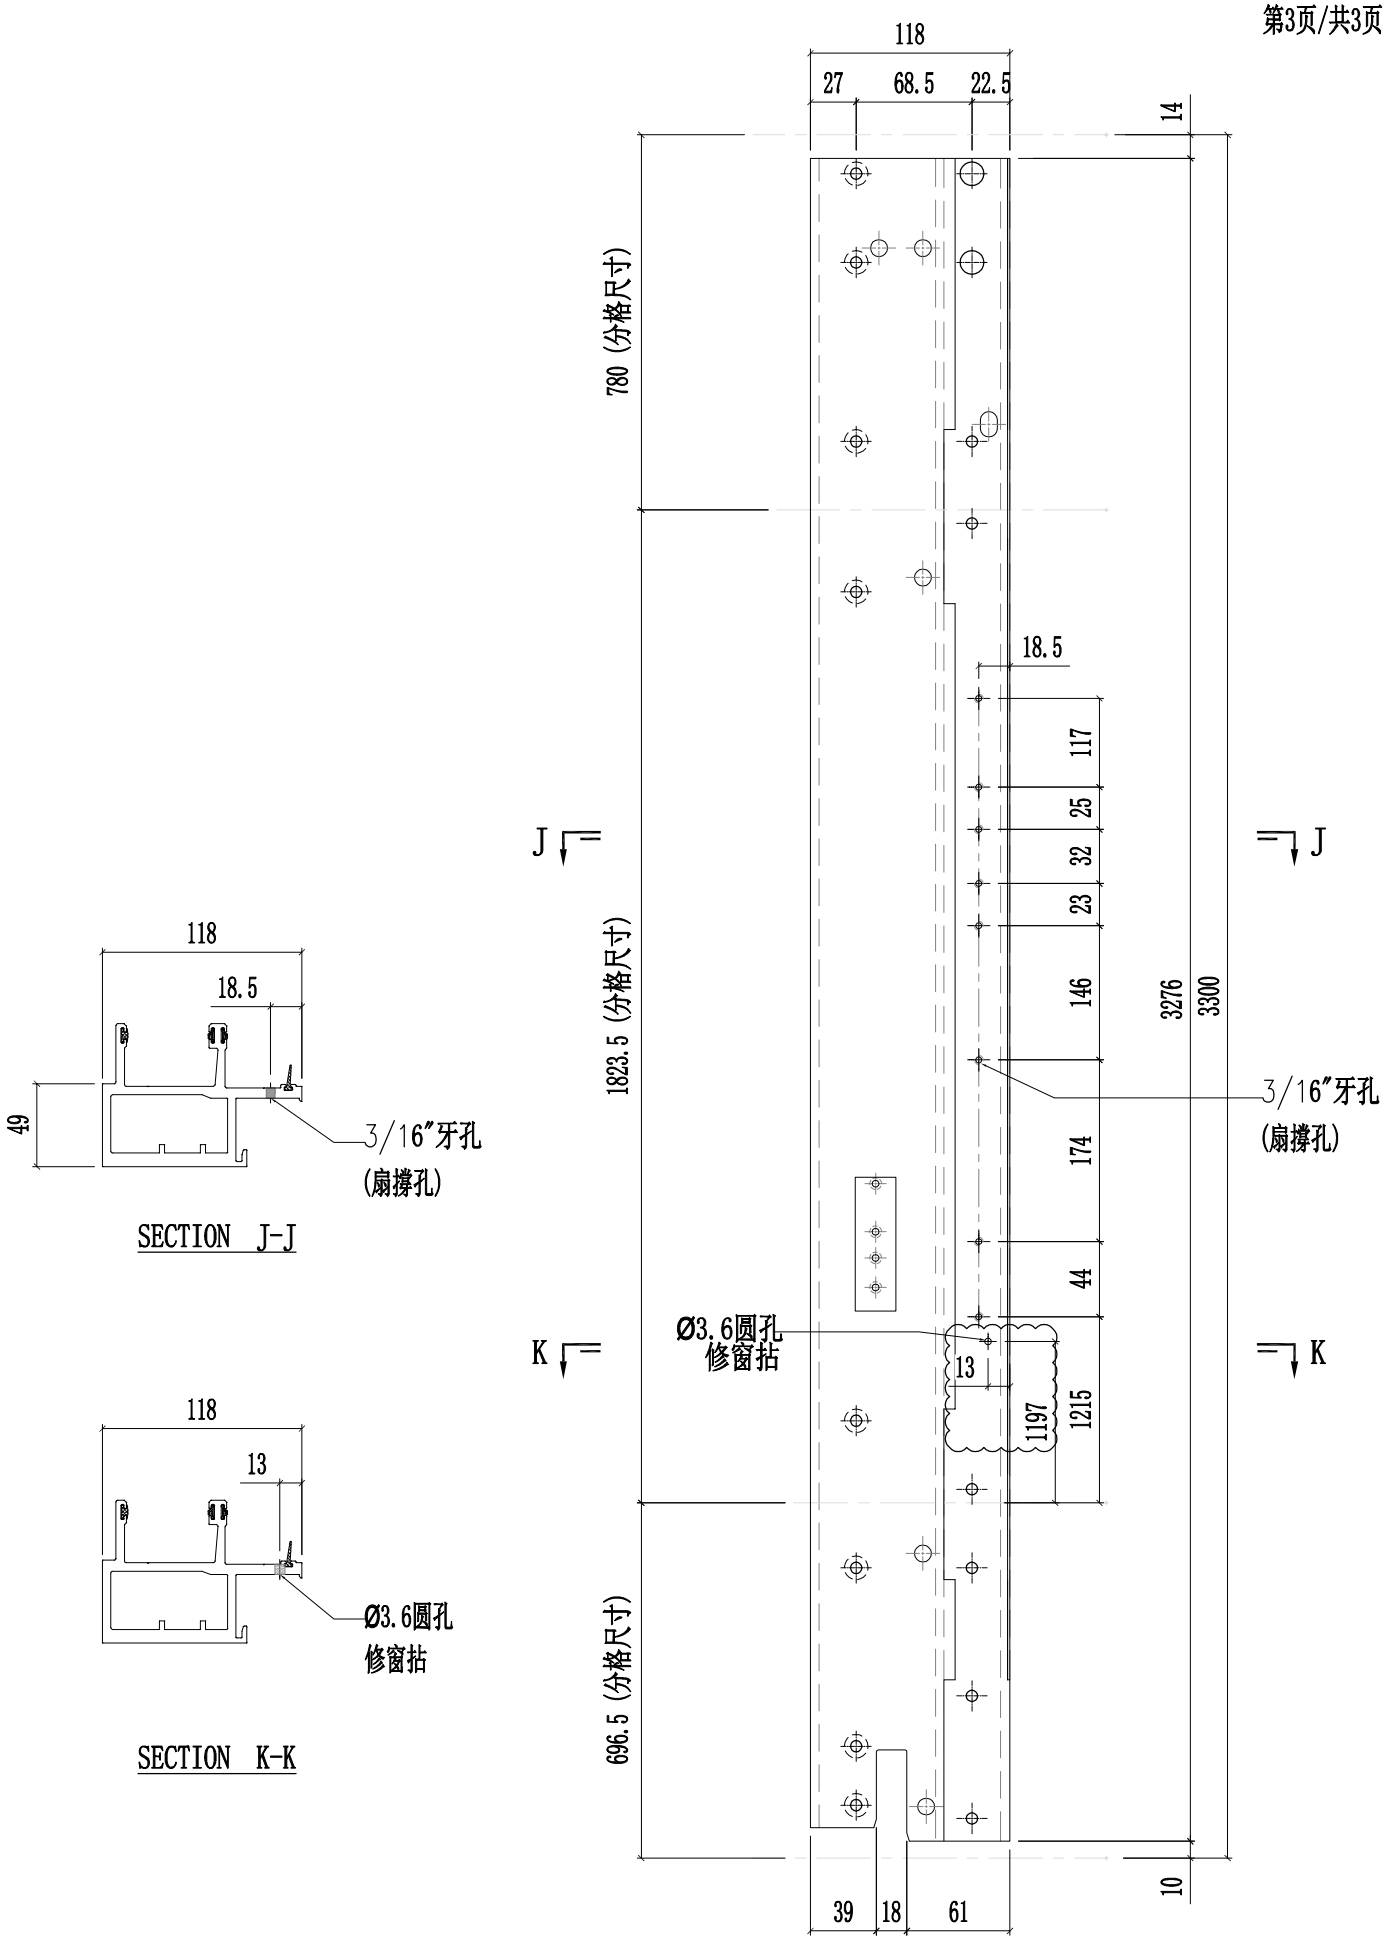


美特鋁質有限公司 MIDI Aluminium Fabricator Ltd.														
修改	A	B	D	採用	工廠	✓	地盤	-	图纸名称	铝料加工图	復核	練松文	20220213	數量	-
日期	03.16	03.26	05.14	材料颜色	AL2:ECK3X10063S-XF1				材料	X86048	批准	林仁安	20220215	單件重量	- (KG)

工程號	J857	類別		物料號	-		
地盤	啟德6552	制圖	陈梓豪	20220211	圖號	X86048-P02	

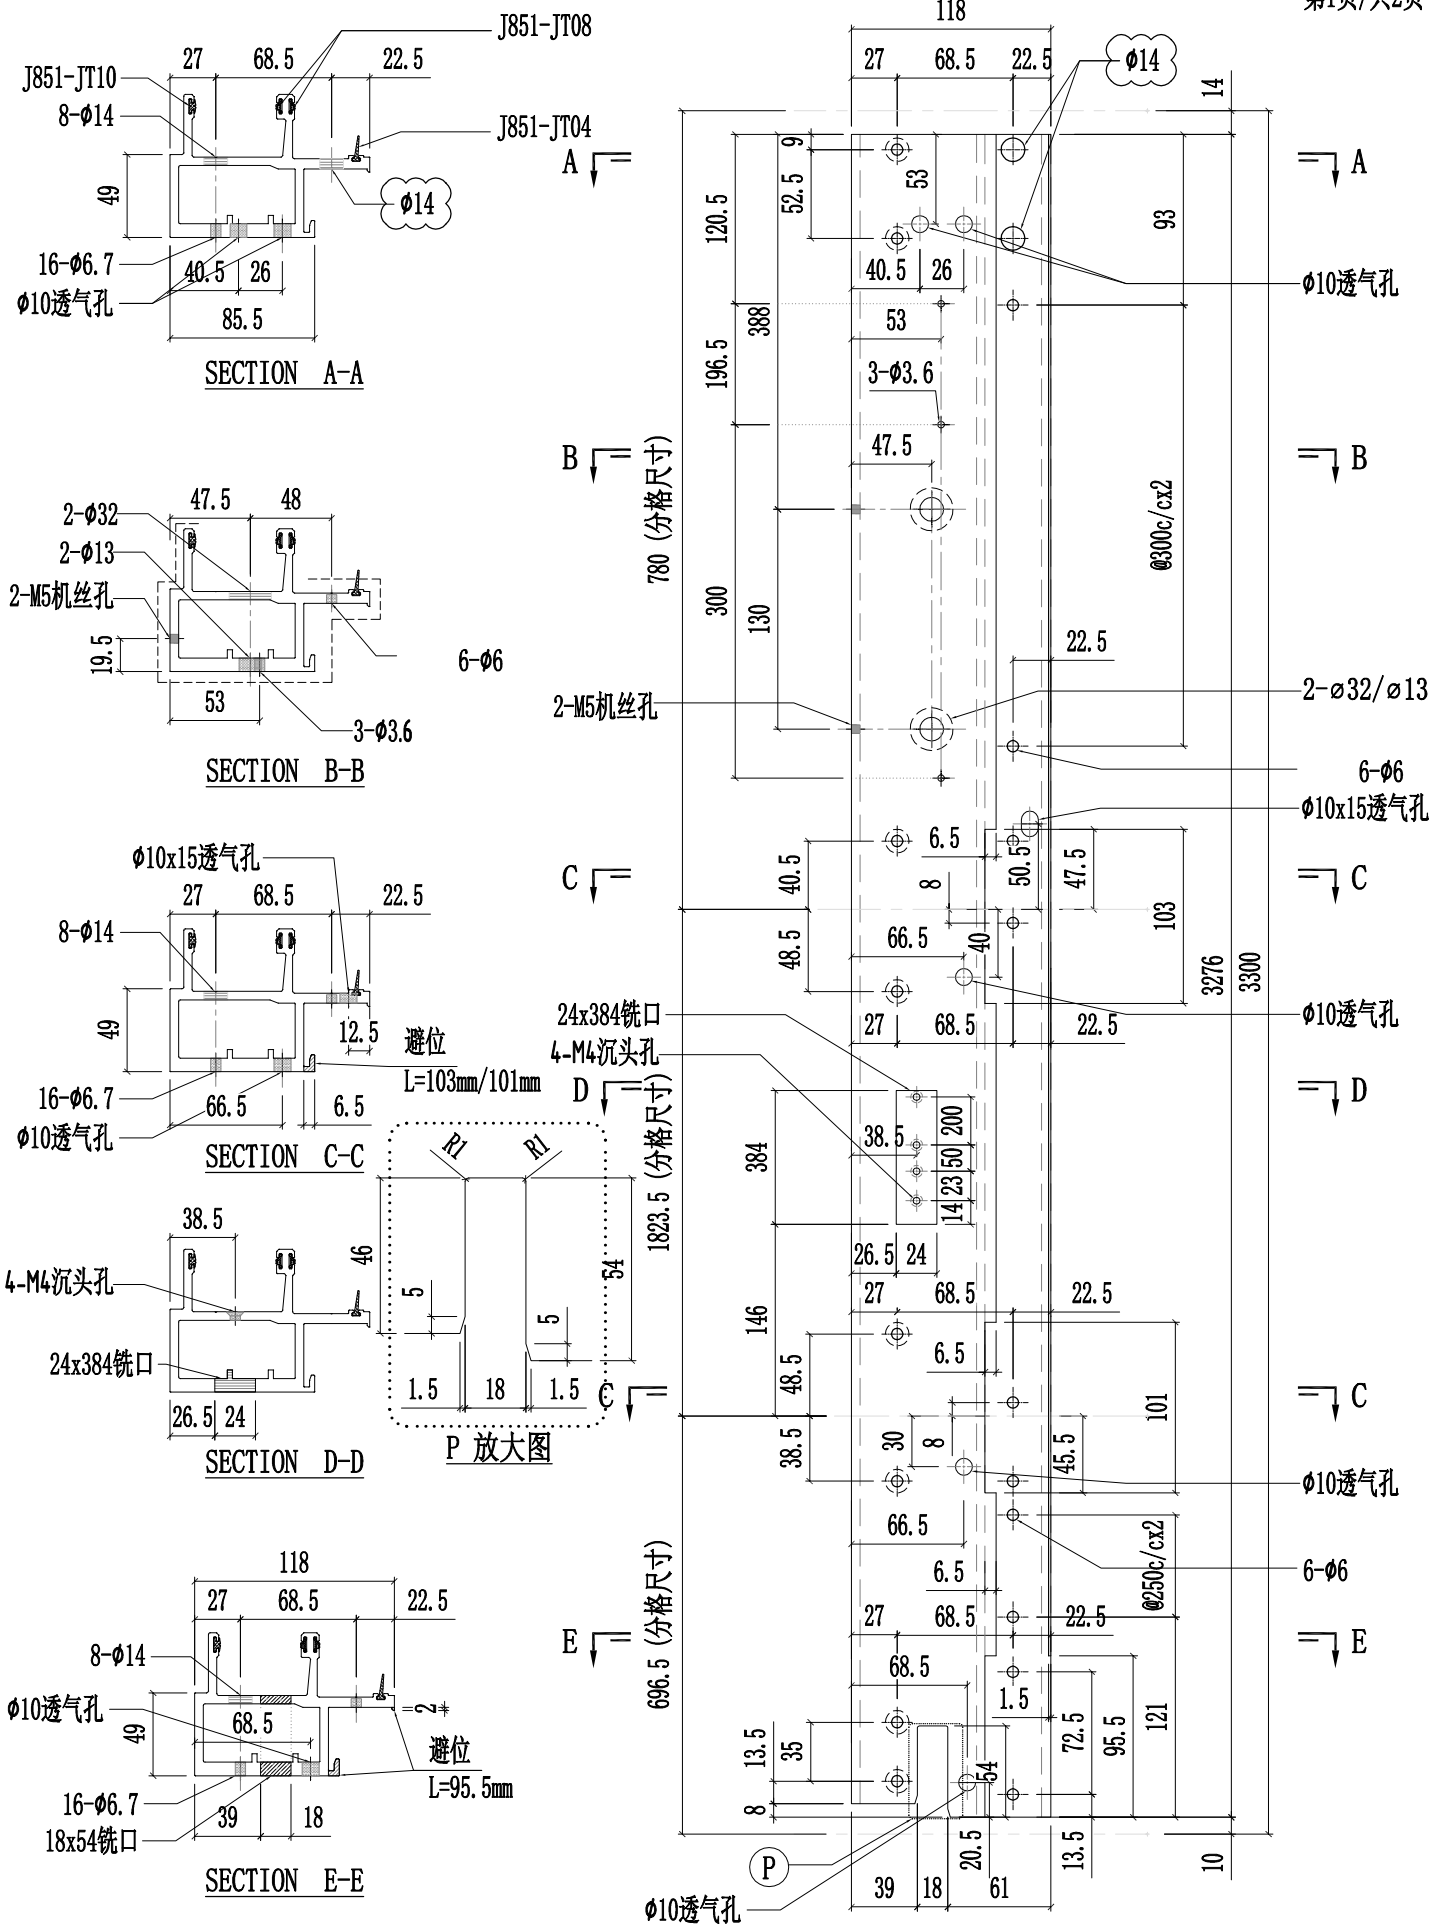

美特鋁質有限公司 MIDI Aluminium Fabricator Ltd.														
工程號	J857	類別		物料號	-									
地盤	啟德6552	制圖	陳梓豪	20220211	圖號	X86048-P02								
图纸名称	铝料加工图	復核	練松文	20220213	數量	-								
材料	X86048	批准	林仁安	20220215	單件重量	- (KG)								


修改	A	B	D	採用	工廠	✓	地盤	-
日期	03.16	03.26	05.14	材料颜色	AL2:ECK3X10063S-XF1			

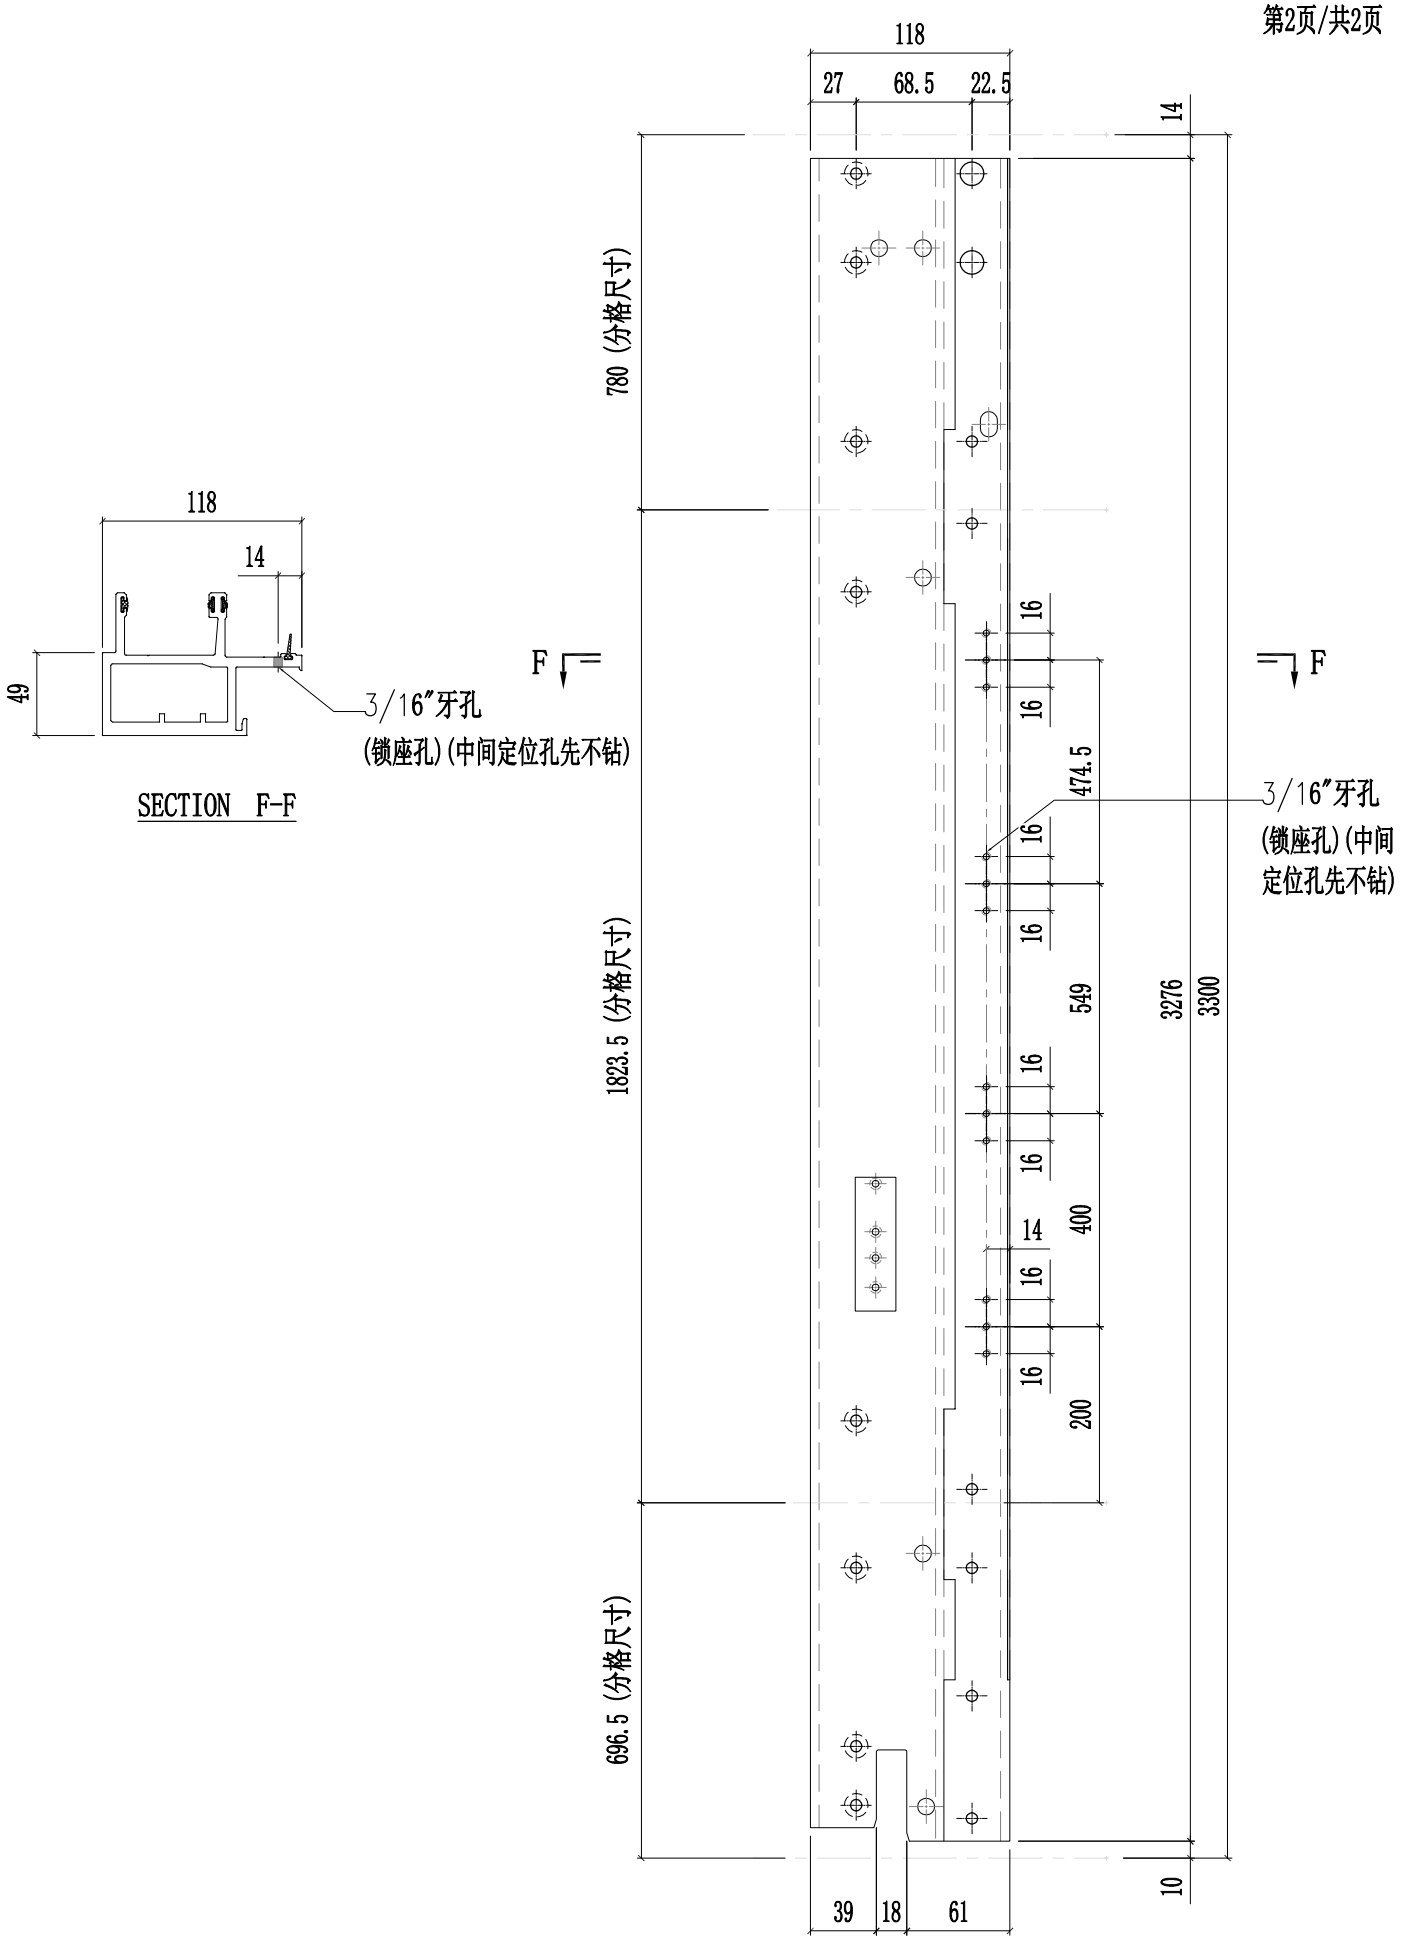


SECTION F-F

美特鋁質有限公司 MIDI Aluminium Fabricator Ltd.														
修改	A	B	D	採用	工廠	✓	地盤	-	图纸名称	铝料加工图	復核	練松文	20220213	數量	-
日期	03.16	03.26	05.14	材料颜色	AL2:ECK3X10063S-XF1				材料	X86048	批准	林仁安	20220215	單件重量	- (KG)

工程號	J857	類別		物料號	-		
地盤	啟德6552	制圖	陈梓豪	20220211	圖號	X86048-P03	

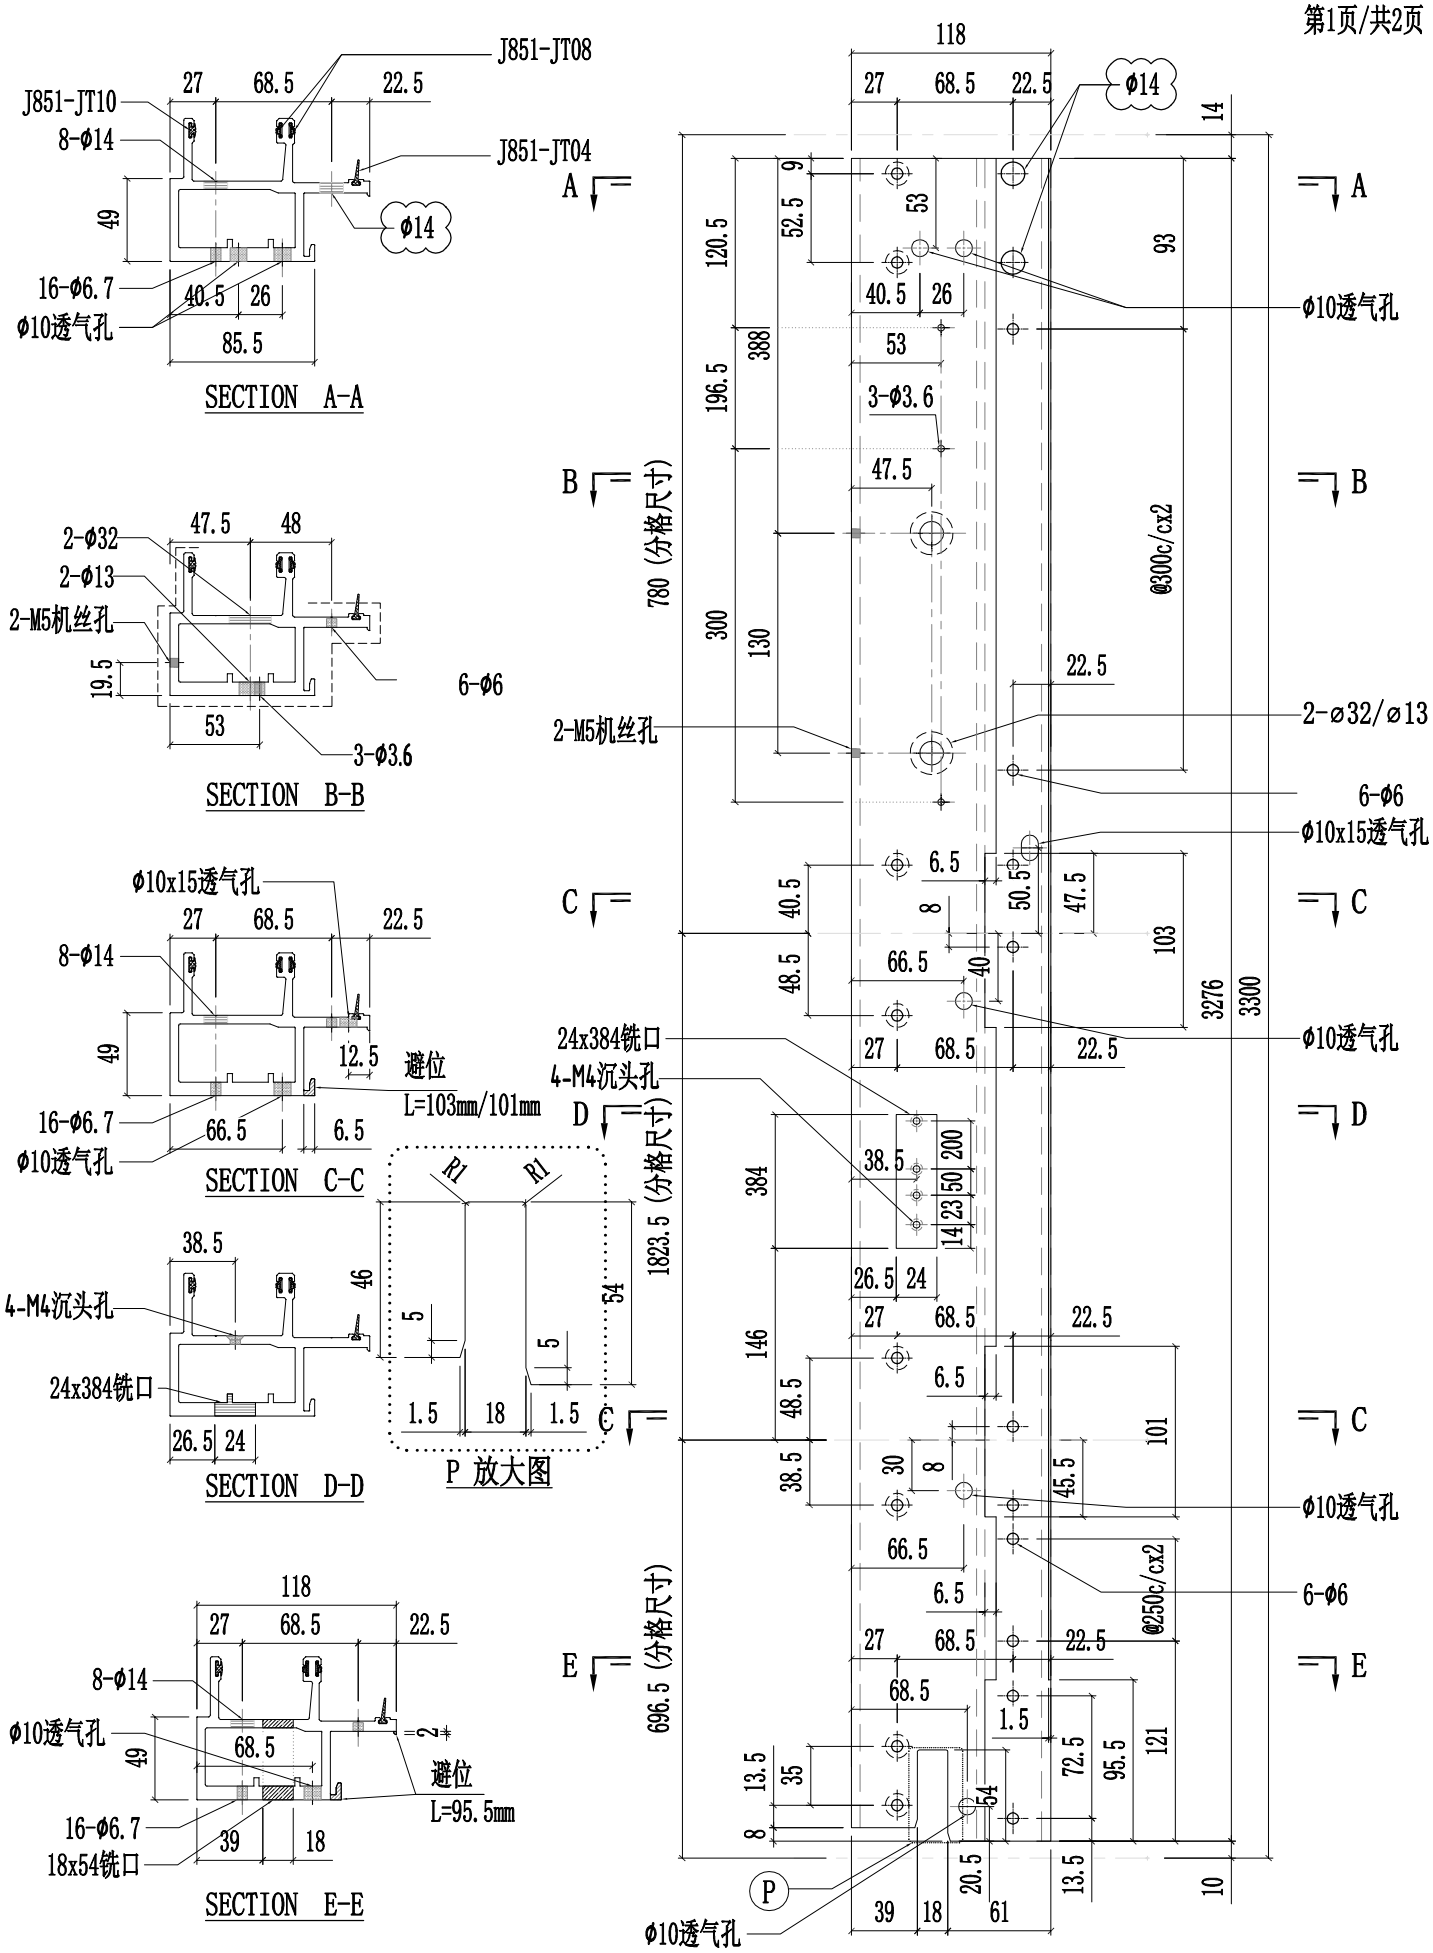


美特鋁質有限公司 MIDI Aluminium Fabricator Ltd.														
修改	A	B	D	採用	工廠	✓	地盤	-	工程號	J857	類別		物料號	-
日期	03.16	03.26	05.14	材料顏色	AL2:ECK3X10063S-XF1				地盤	啟德6552	制圖	陈梓豪 20220211	圖號	X86048-P03
									图纸名称	铝料加工图	復核	練松文 20220213	數量	-
									材料	X86048	批准	林仁安 20220215	單件重量	- (KG)

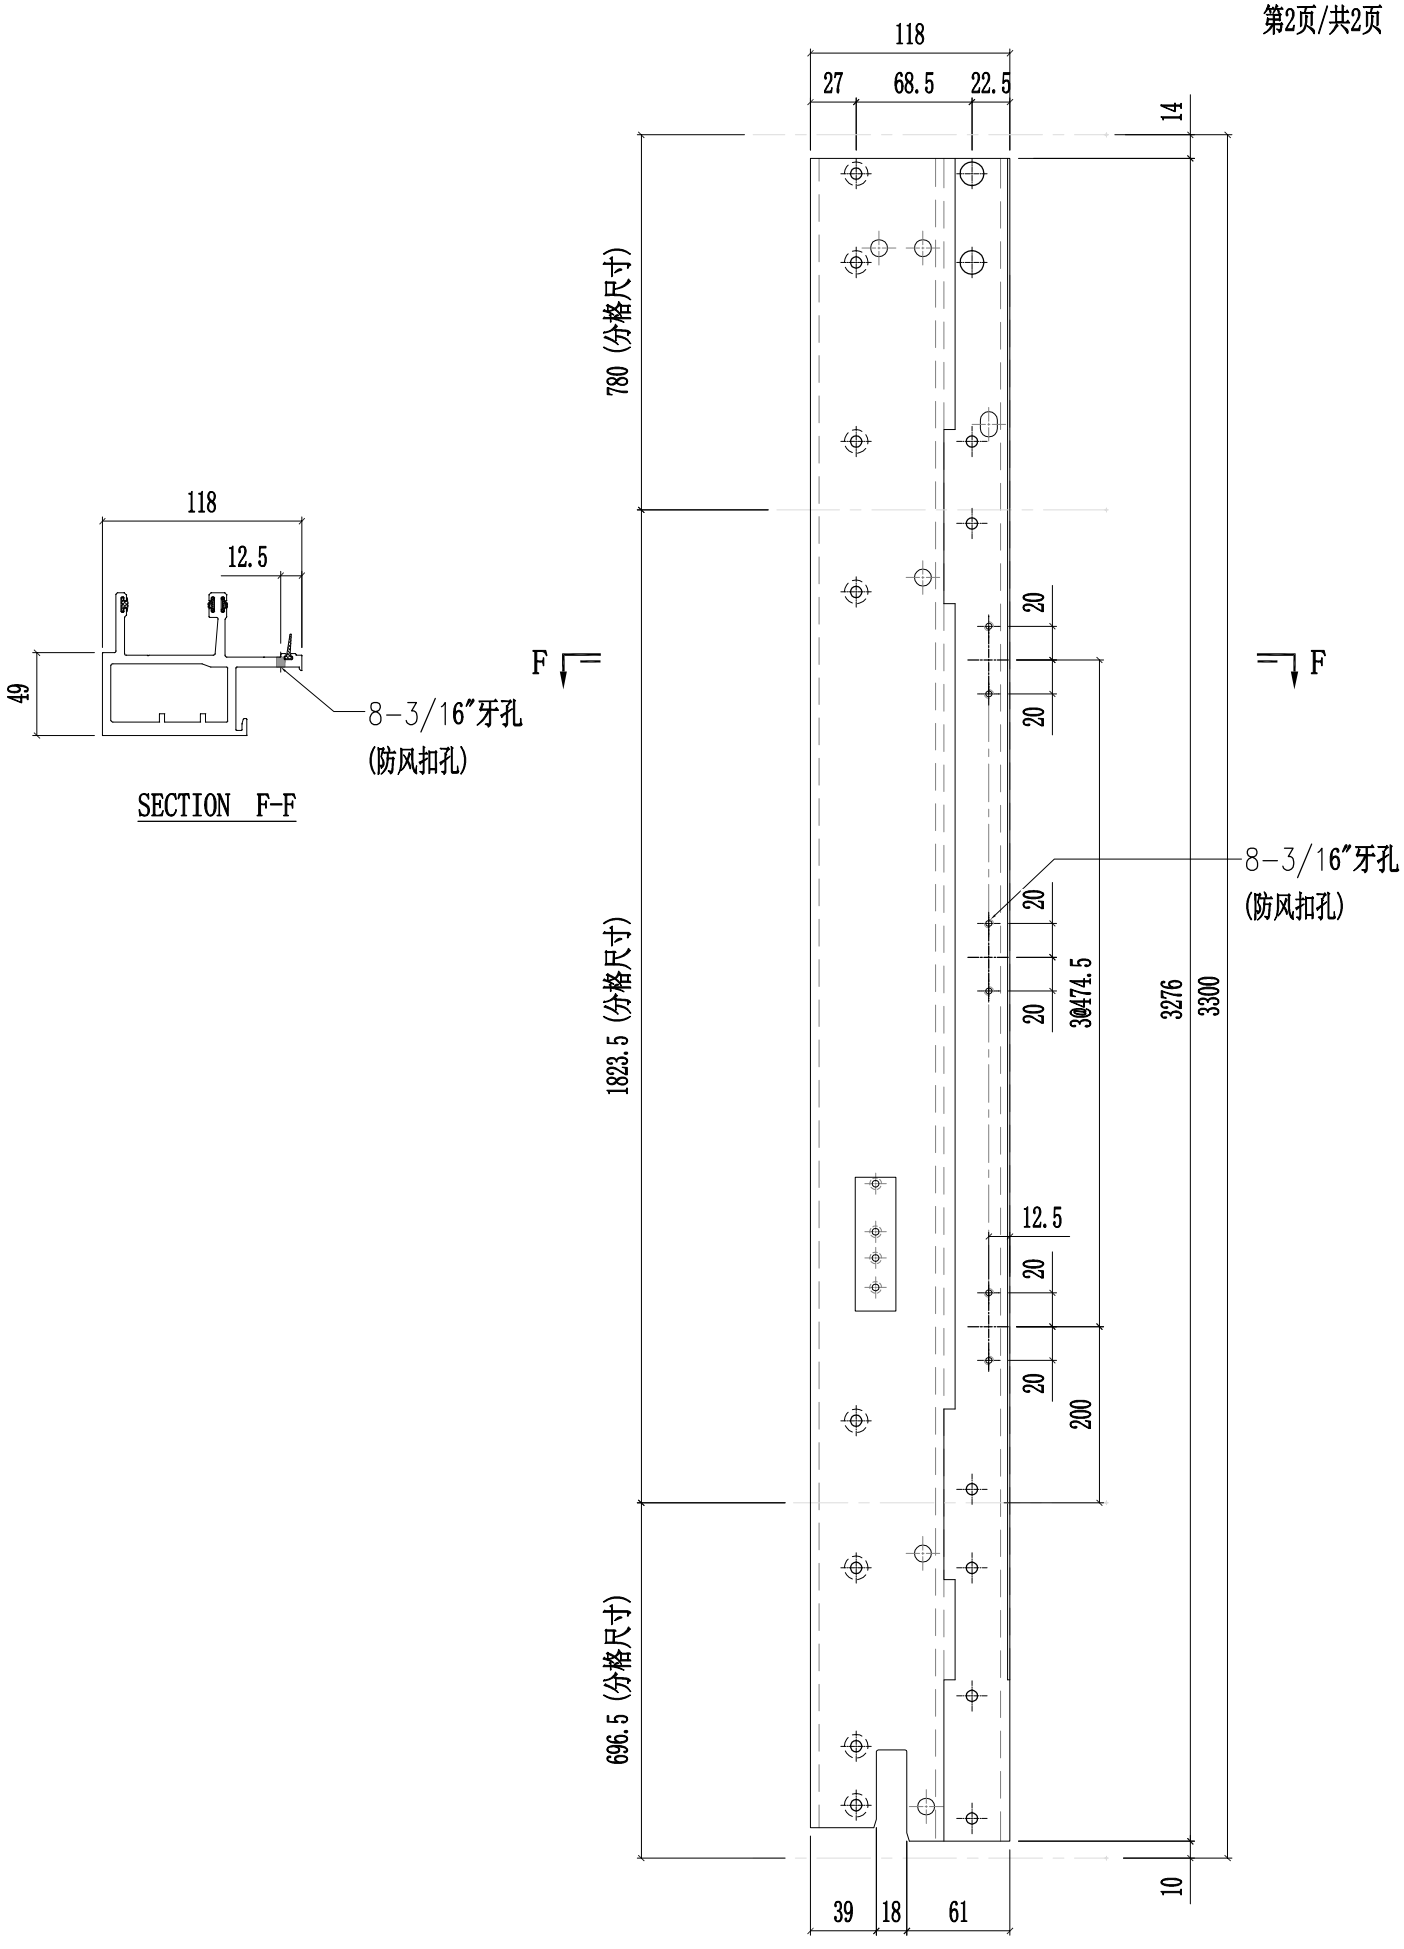


美特鋁質有限公司 MIDI Aluminium Fabricator Ltd.														
修改	A	B	D	採用	工廠	✓	地盤	-	图纸名称	铝料加工图	復核	練松文	20220213	數量	-
日期	03.16	03.26	05.14	材料颜色	AL2:ECK3X10063S-XF1				材料	X86048	批准	林仁安	20220215	單件重量	- (KG)

工程號	J857	類別		物料號	-		
地盤	啟德6552	制圖	陈梓豪	20220211	圖號	X86048-P04	

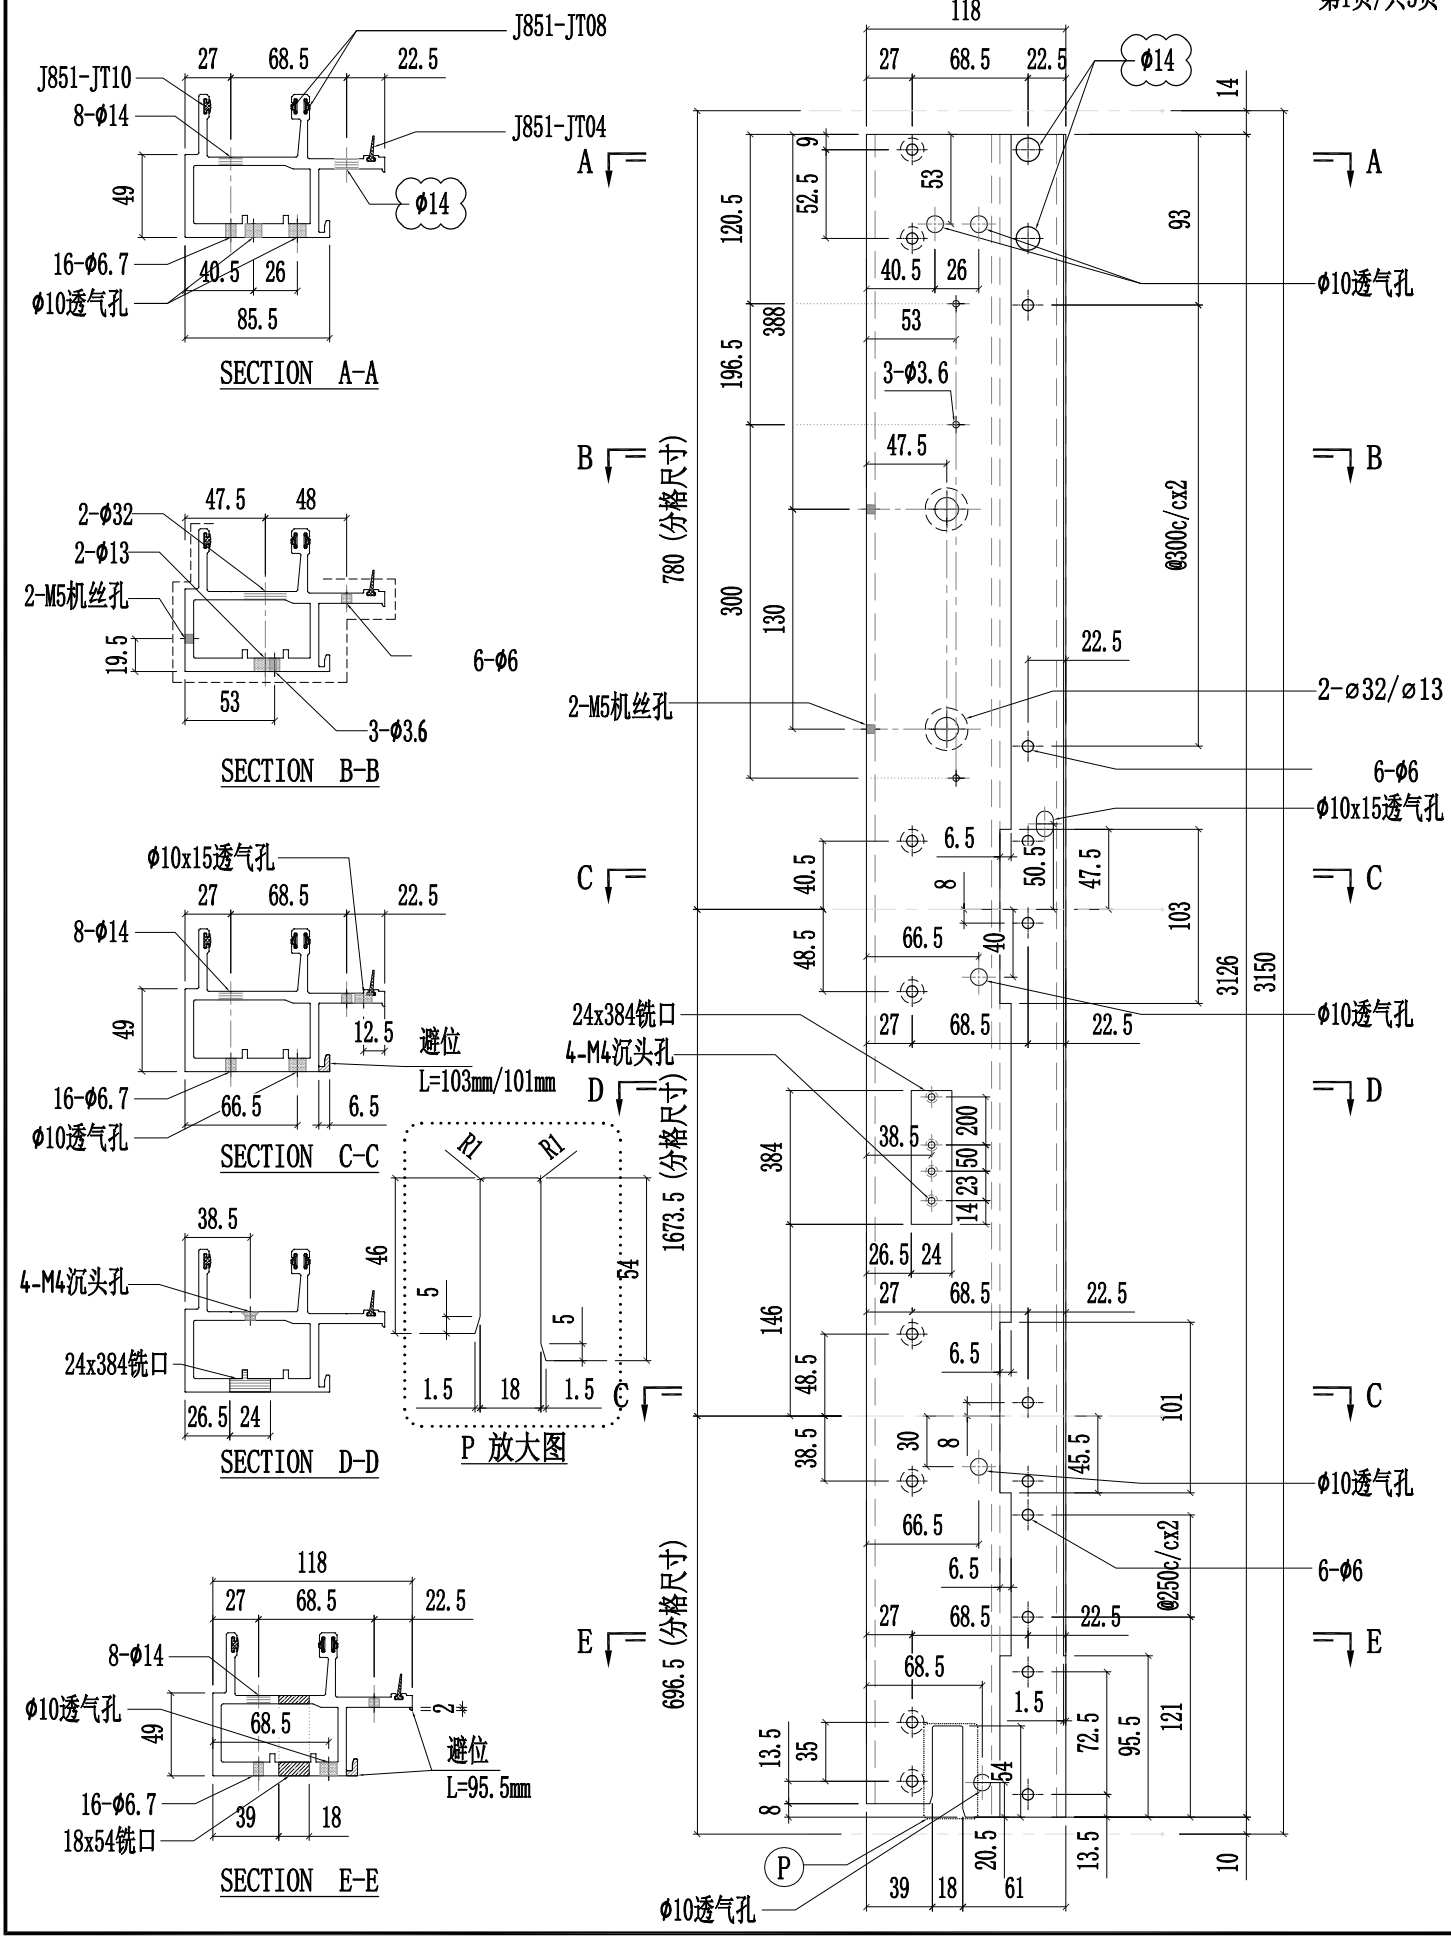


美特鋁質有限公司 MIDI Aluminium Fabricator Ltd.														
修改	A	B	D	採用	工廠	✓	地盤	-	工程號	J857	類別		物料號	-
日期	03.16	03.26	05.14	材料顏色	AL2:ECK3X10063S-XF1				地盘	啟德6552	制圖	陈梓豪 20220211	圖號	X86048-P04
									图纸名称	铝料加工图	復核	練松文 20220213	數量	-
									材料	X86048	批准	林仁安 20220215	單件重量	- (KG)

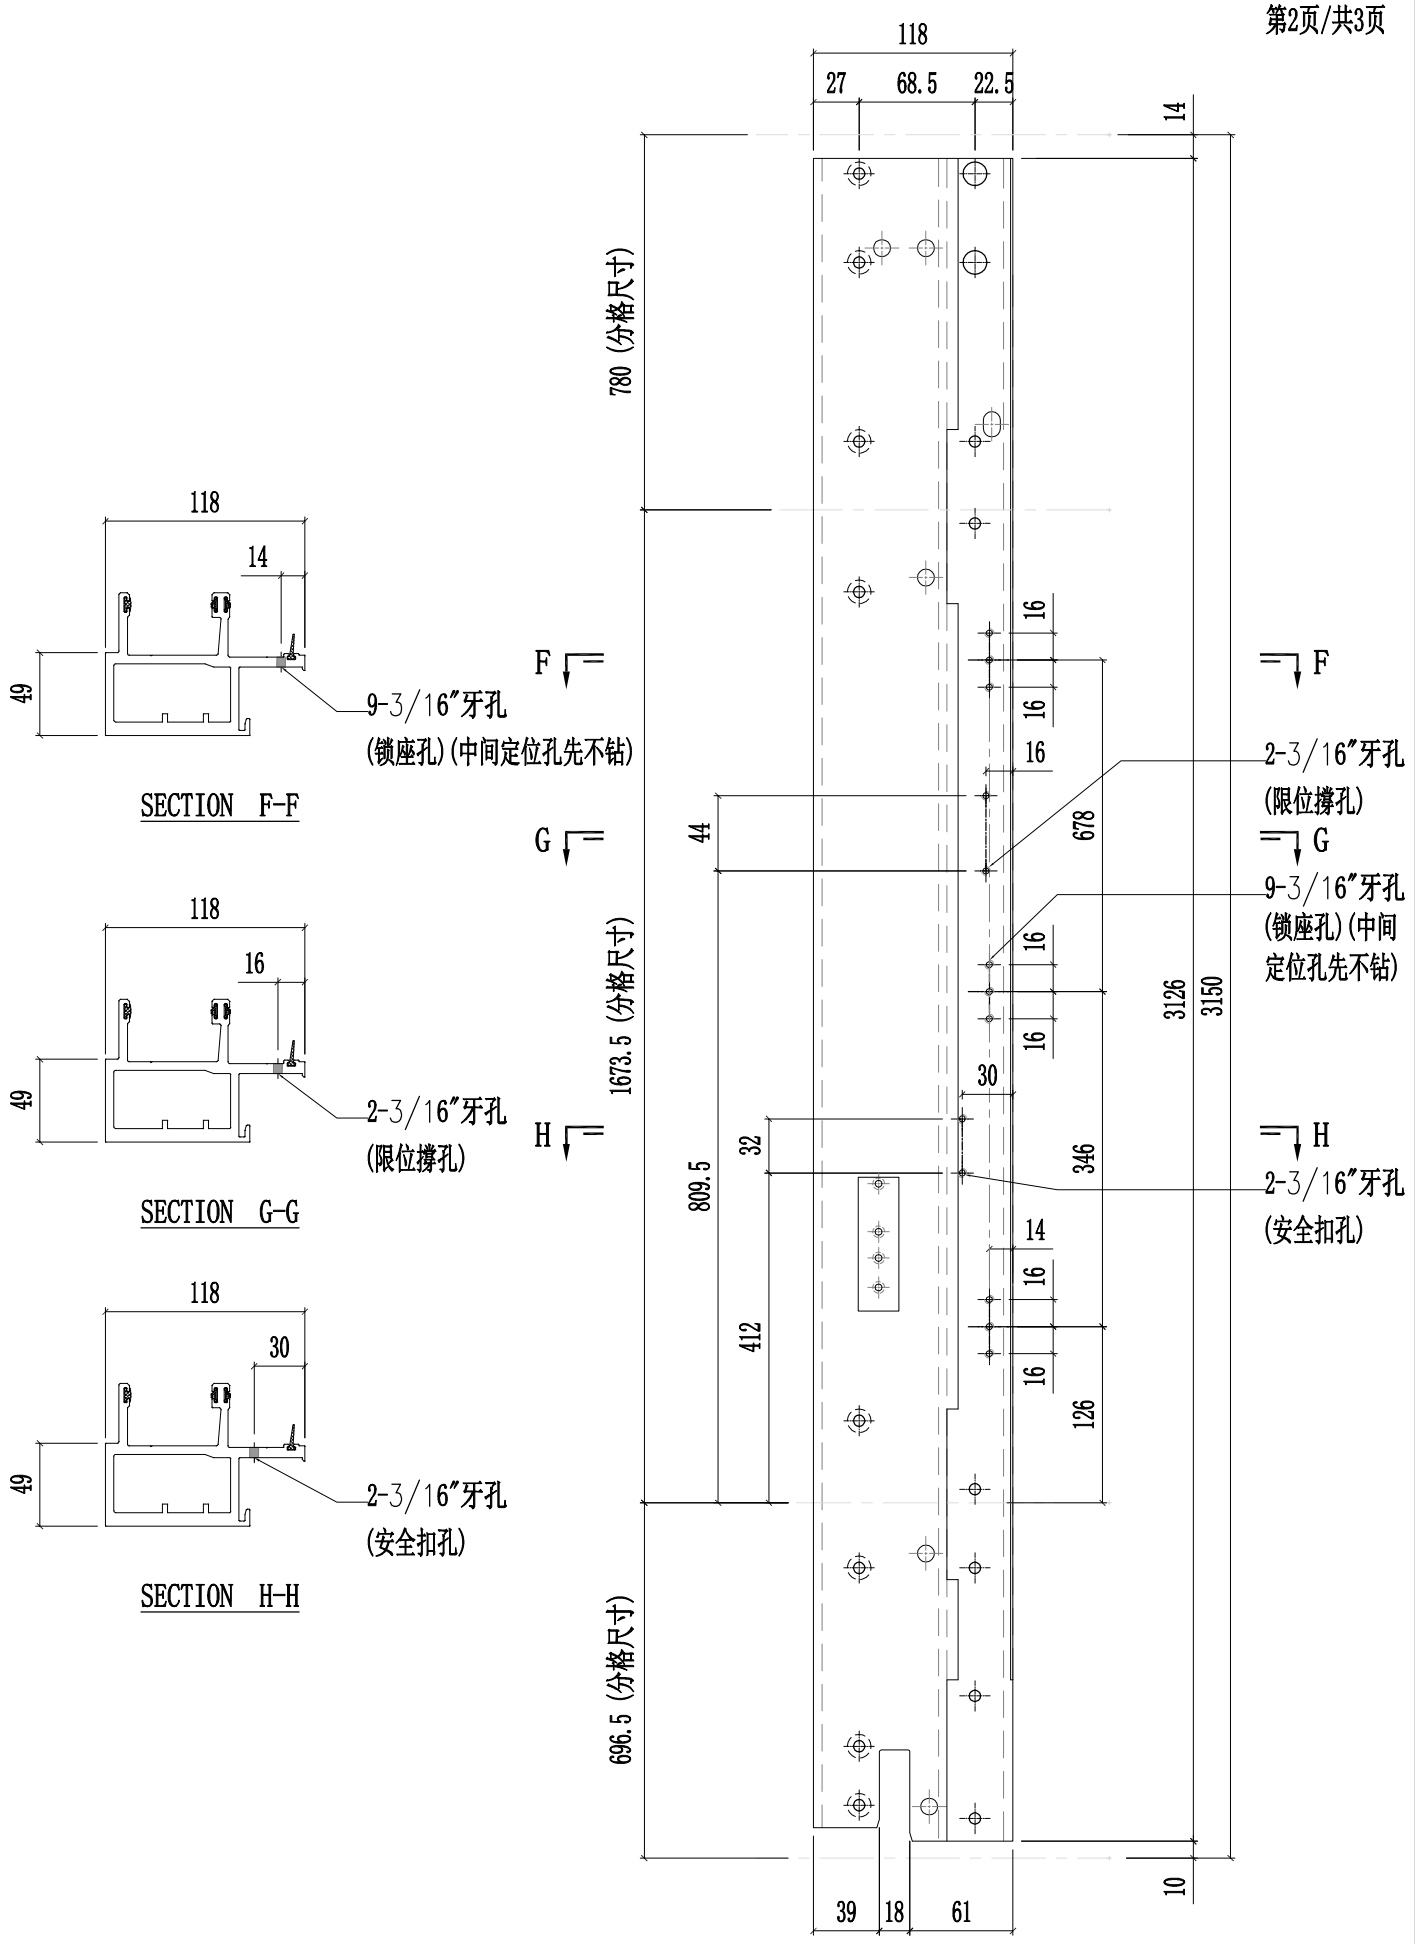


美特鋁質有限公司 MIDI Aluminium Fabricator Ltd.														
修改	A	B	D	採用	工廠	✓	地盤	-	图纸名称	铝料加工图	復核	練松文	20220213	數量	-
日期	03.16	04.12	05.14	材料颜色	AL2:ECK3X10063S-XF1				材料	X86048	批准	林仁安	20220215	單件重量	- (KG)

工程號	J857	類別		物料號	-		
地盘	啟德6552	制圖	陈梓豪	20220211	圖號	X86048-P04	

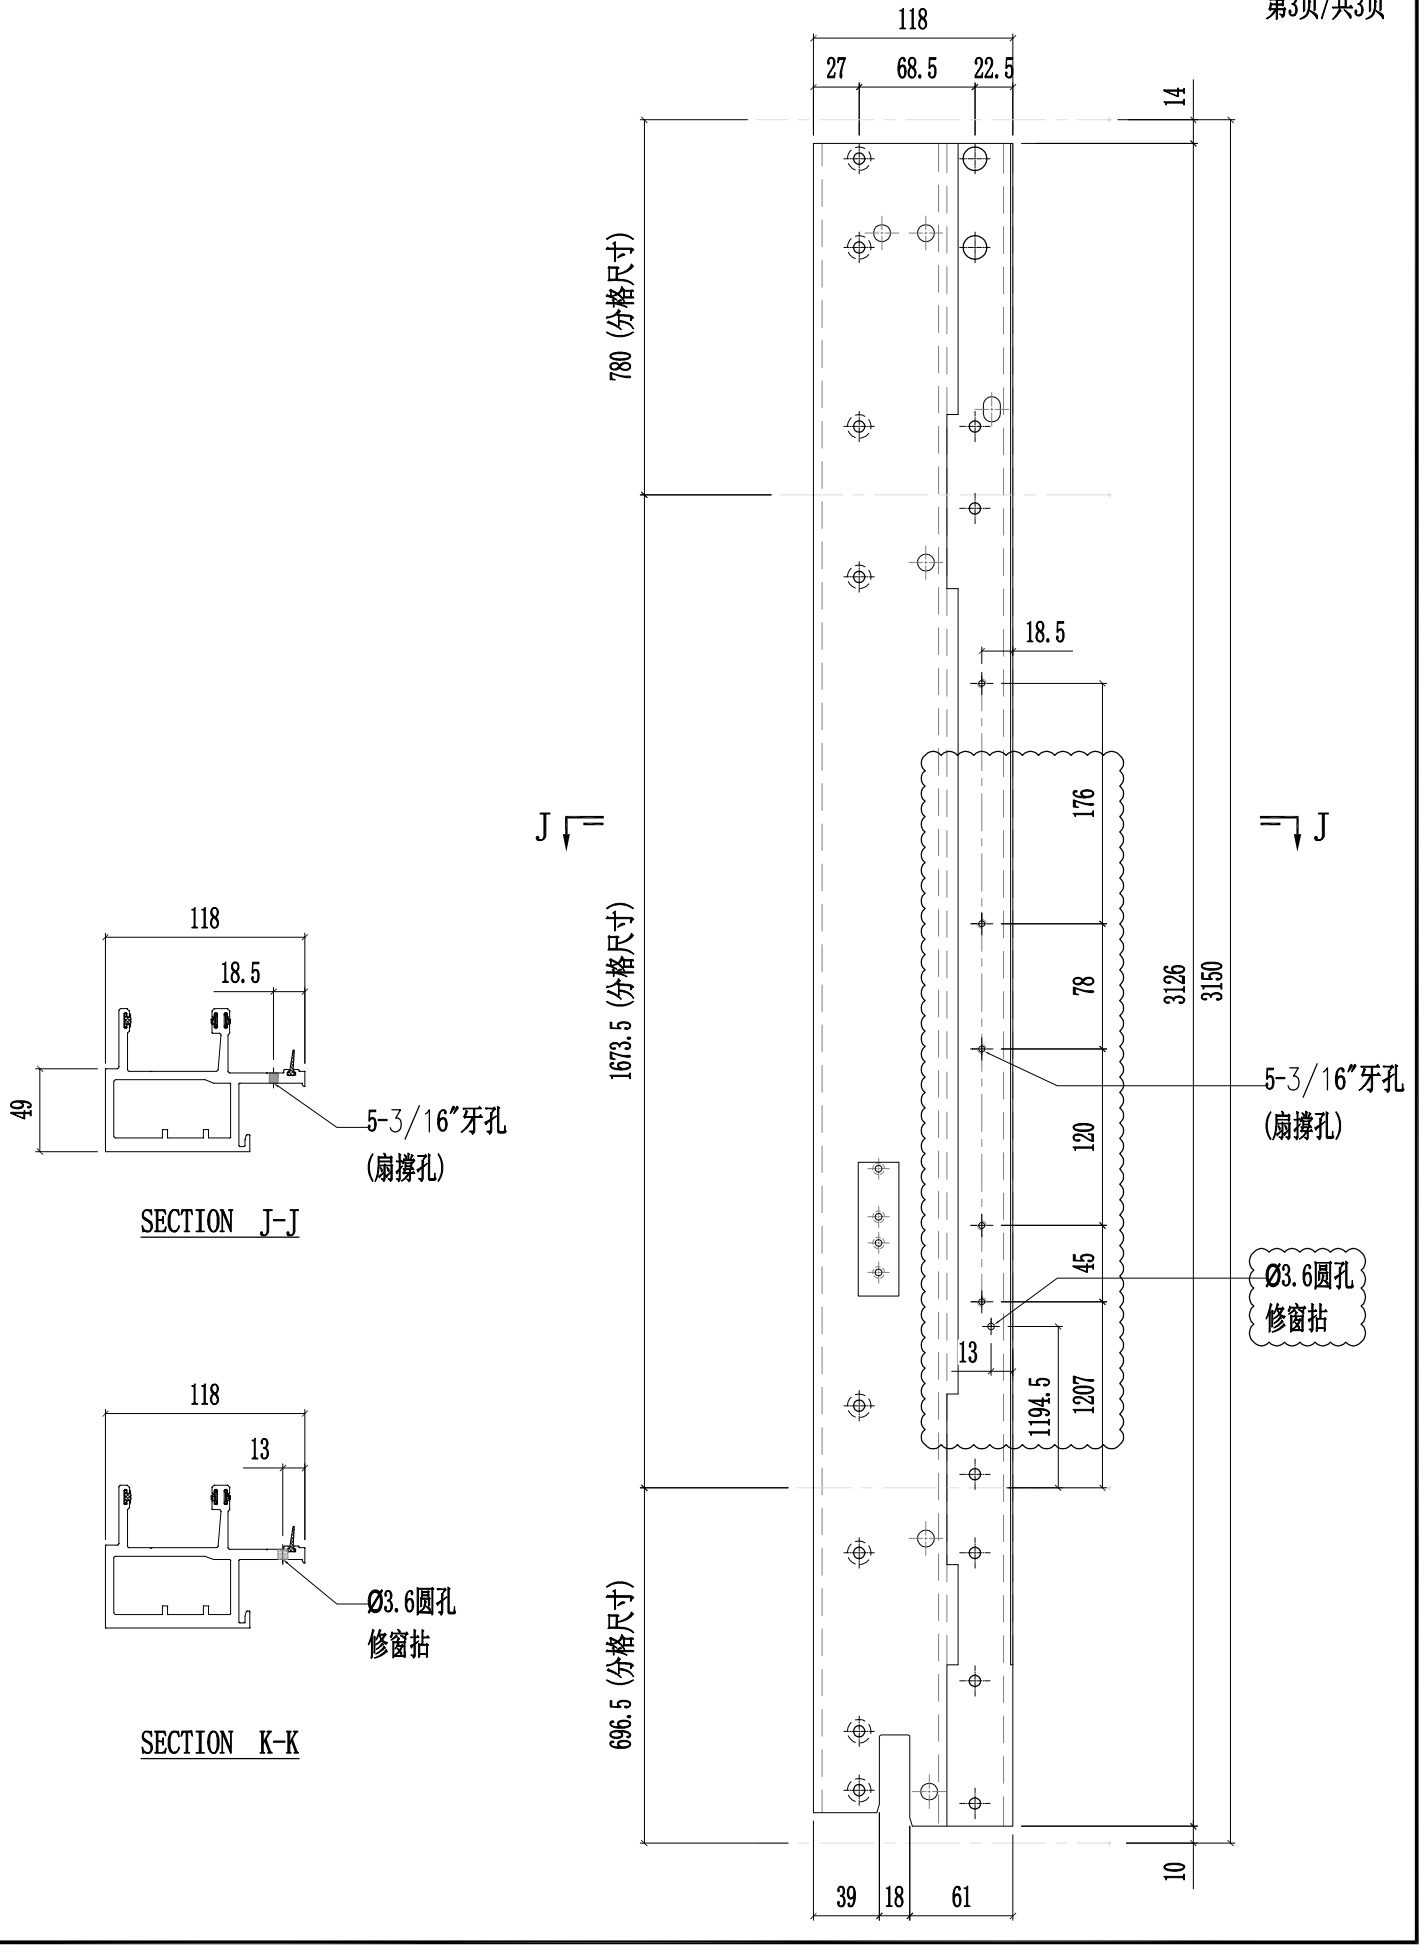


美特鋁質有限公司 MIDI Aluminium Fabricator Ltd.													
修改	A	B	D	採用	工廠	✓	地盤	-	图纸名称	铝料加工图	復核	練松文 20220213	數量	-
日期	03.16	03.26	05.14	材料颜色	AL2:ECK3X10063S-XF1				材料	X86048	批准	林仁安 20220215	單件重量	- (KG)

工程號	J857	類別		物料號	-		
地盤	啟德6552	制圖	陈梓豪 20220211			圖號	X86048-P05

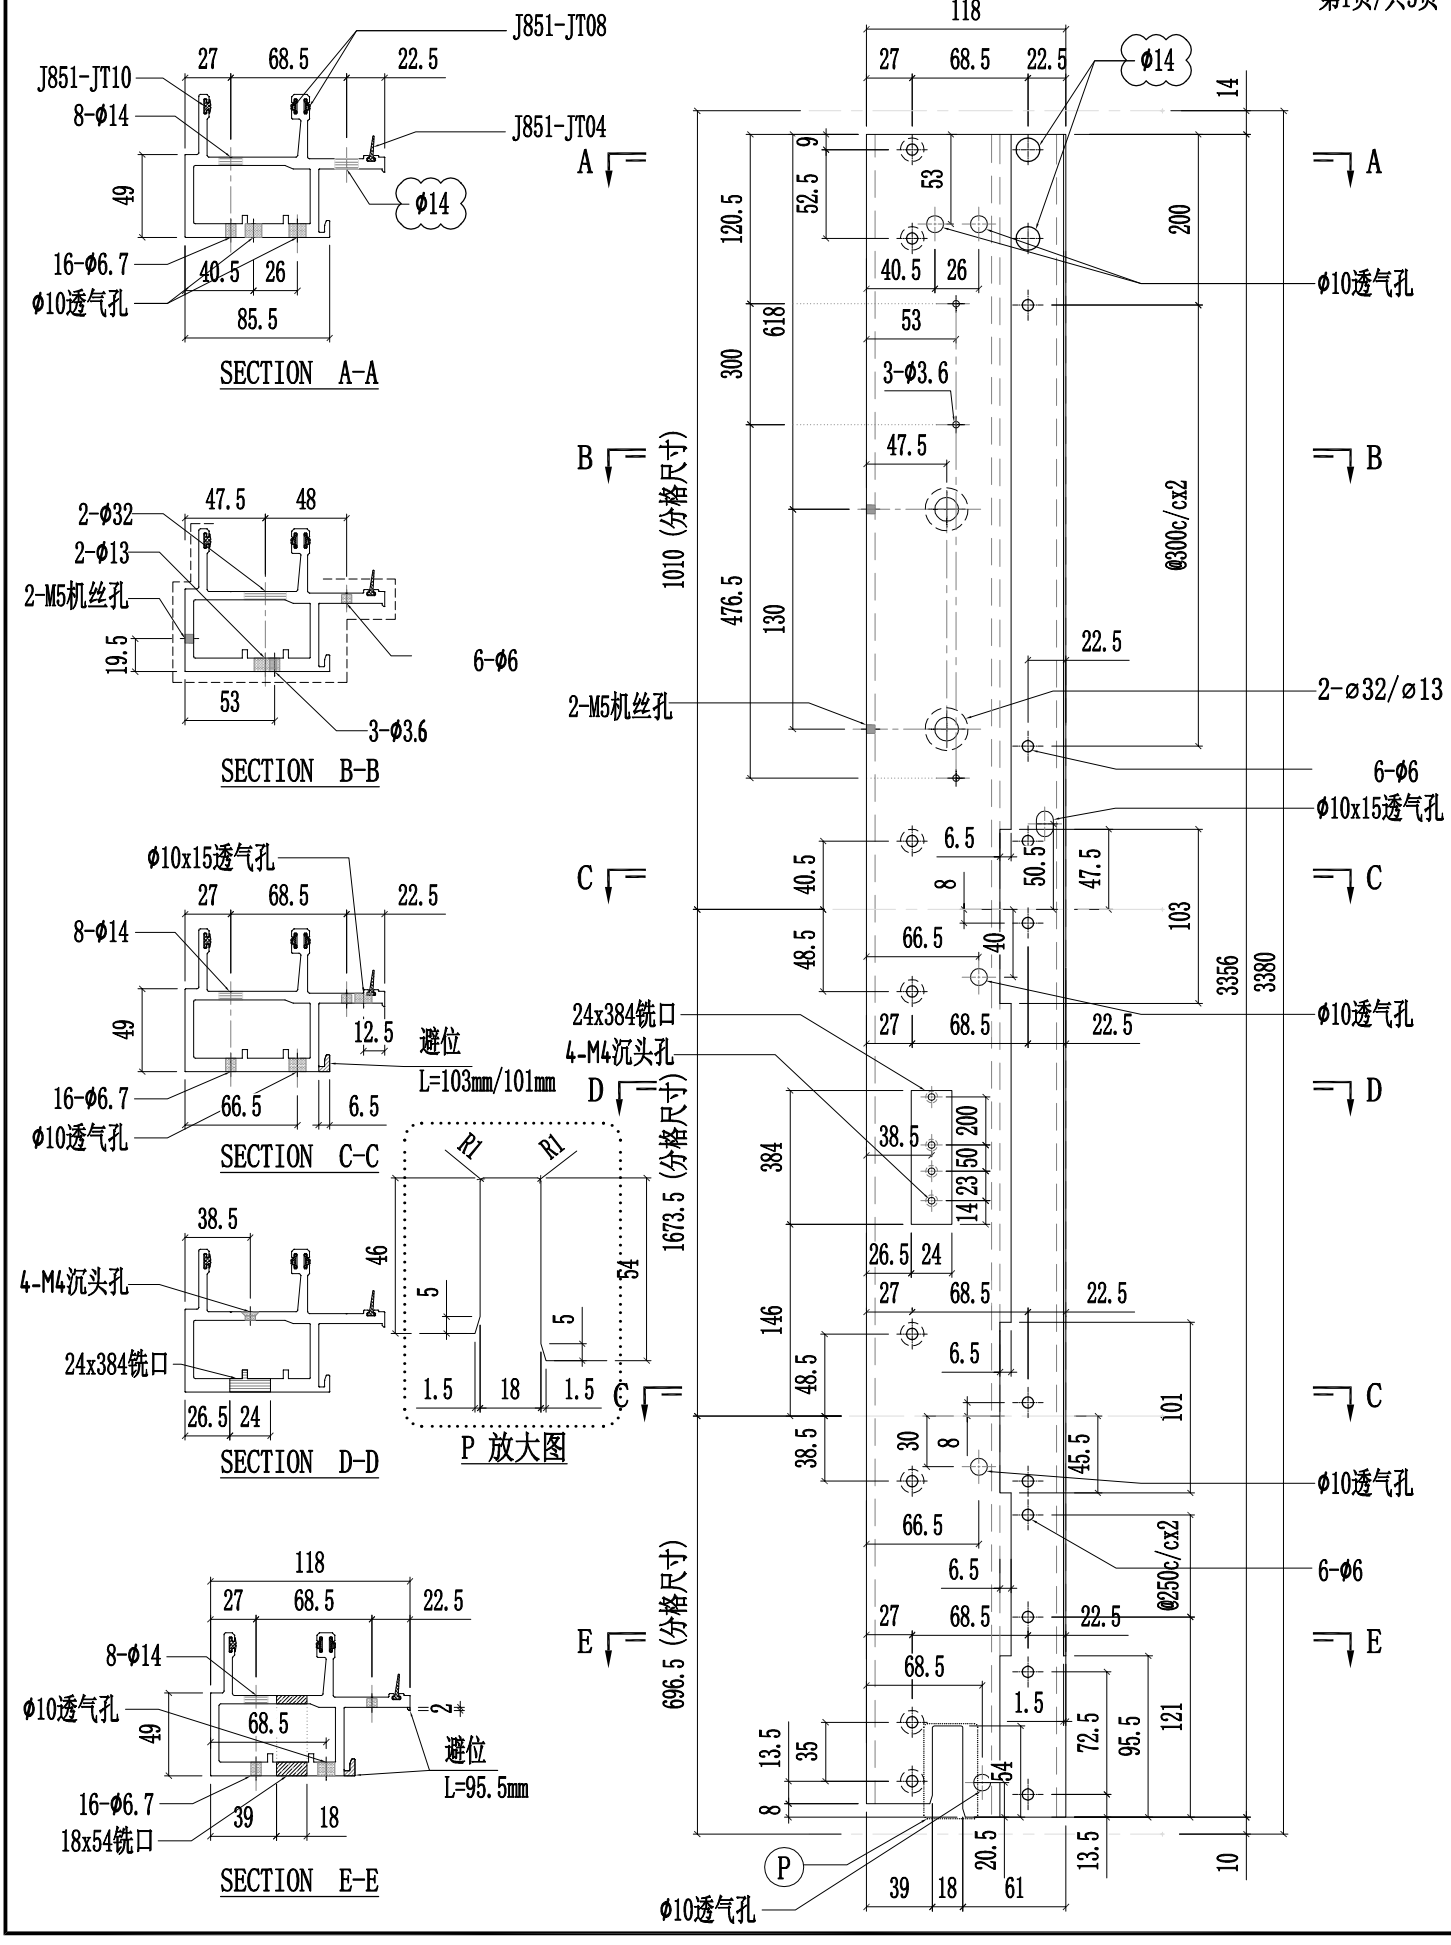


美特鋁質有限公司 MIDI Aluminium Fabricator Ltd.														
修改	A	B	D	採用	工廠	✓	地盤	-	工程號	J857	類別		物料號	-
日期	03.16	03.26	05.14	材料顏色	AL2:ECK3X10063S-XF1				地盘	啟德6552	制圖	陈梓豪 20220211	圖號	X86048-P05
									图纸名称	铝料加工图	復核	練松文 20220213	數量	-
									材料	X86048	批准	林仁安 20220215	單件重量	- (KG)

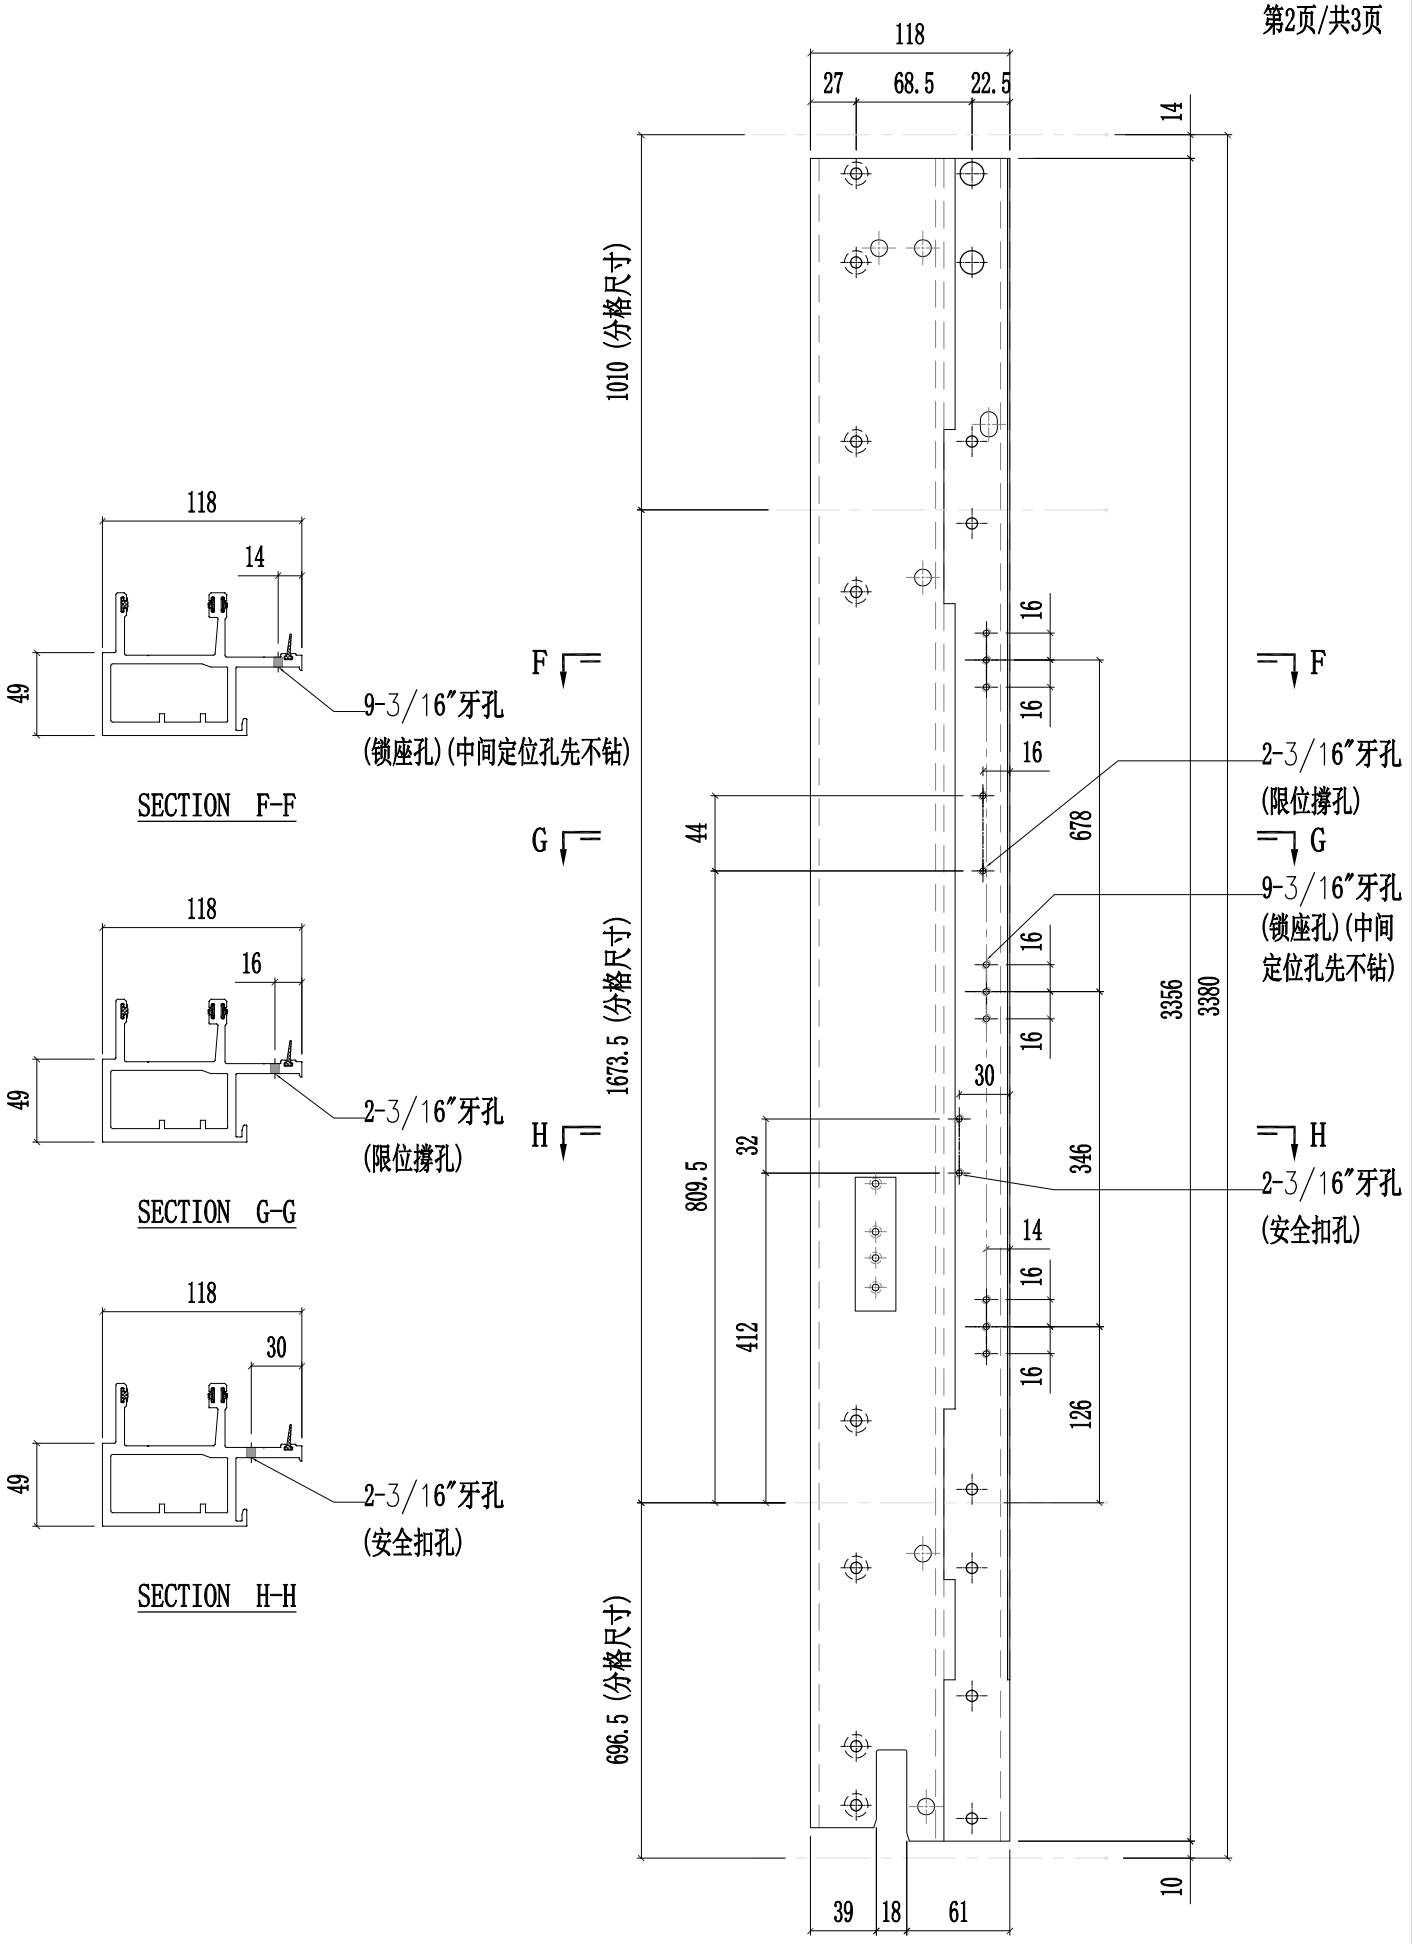


美特鋁質有限公司 MIDI Aluminium Fabricator Ltd.														
修改	A	B	D	採用	工廠	✓	地盤	-	图纸名称	铝料加工图	復核	練松文	20220213	數量	-
日期	03.16	04.12	05.14	材料颜色	AL2:ECK3X10063S-XF1				材料	X86048	批准	林仁安	20220215	單件重量	- (KG)

工程號	J857	類別		物料號	-		
地盘	啟德6552	制圖	陈梓豪	20220211	圖號	X86048-P05	

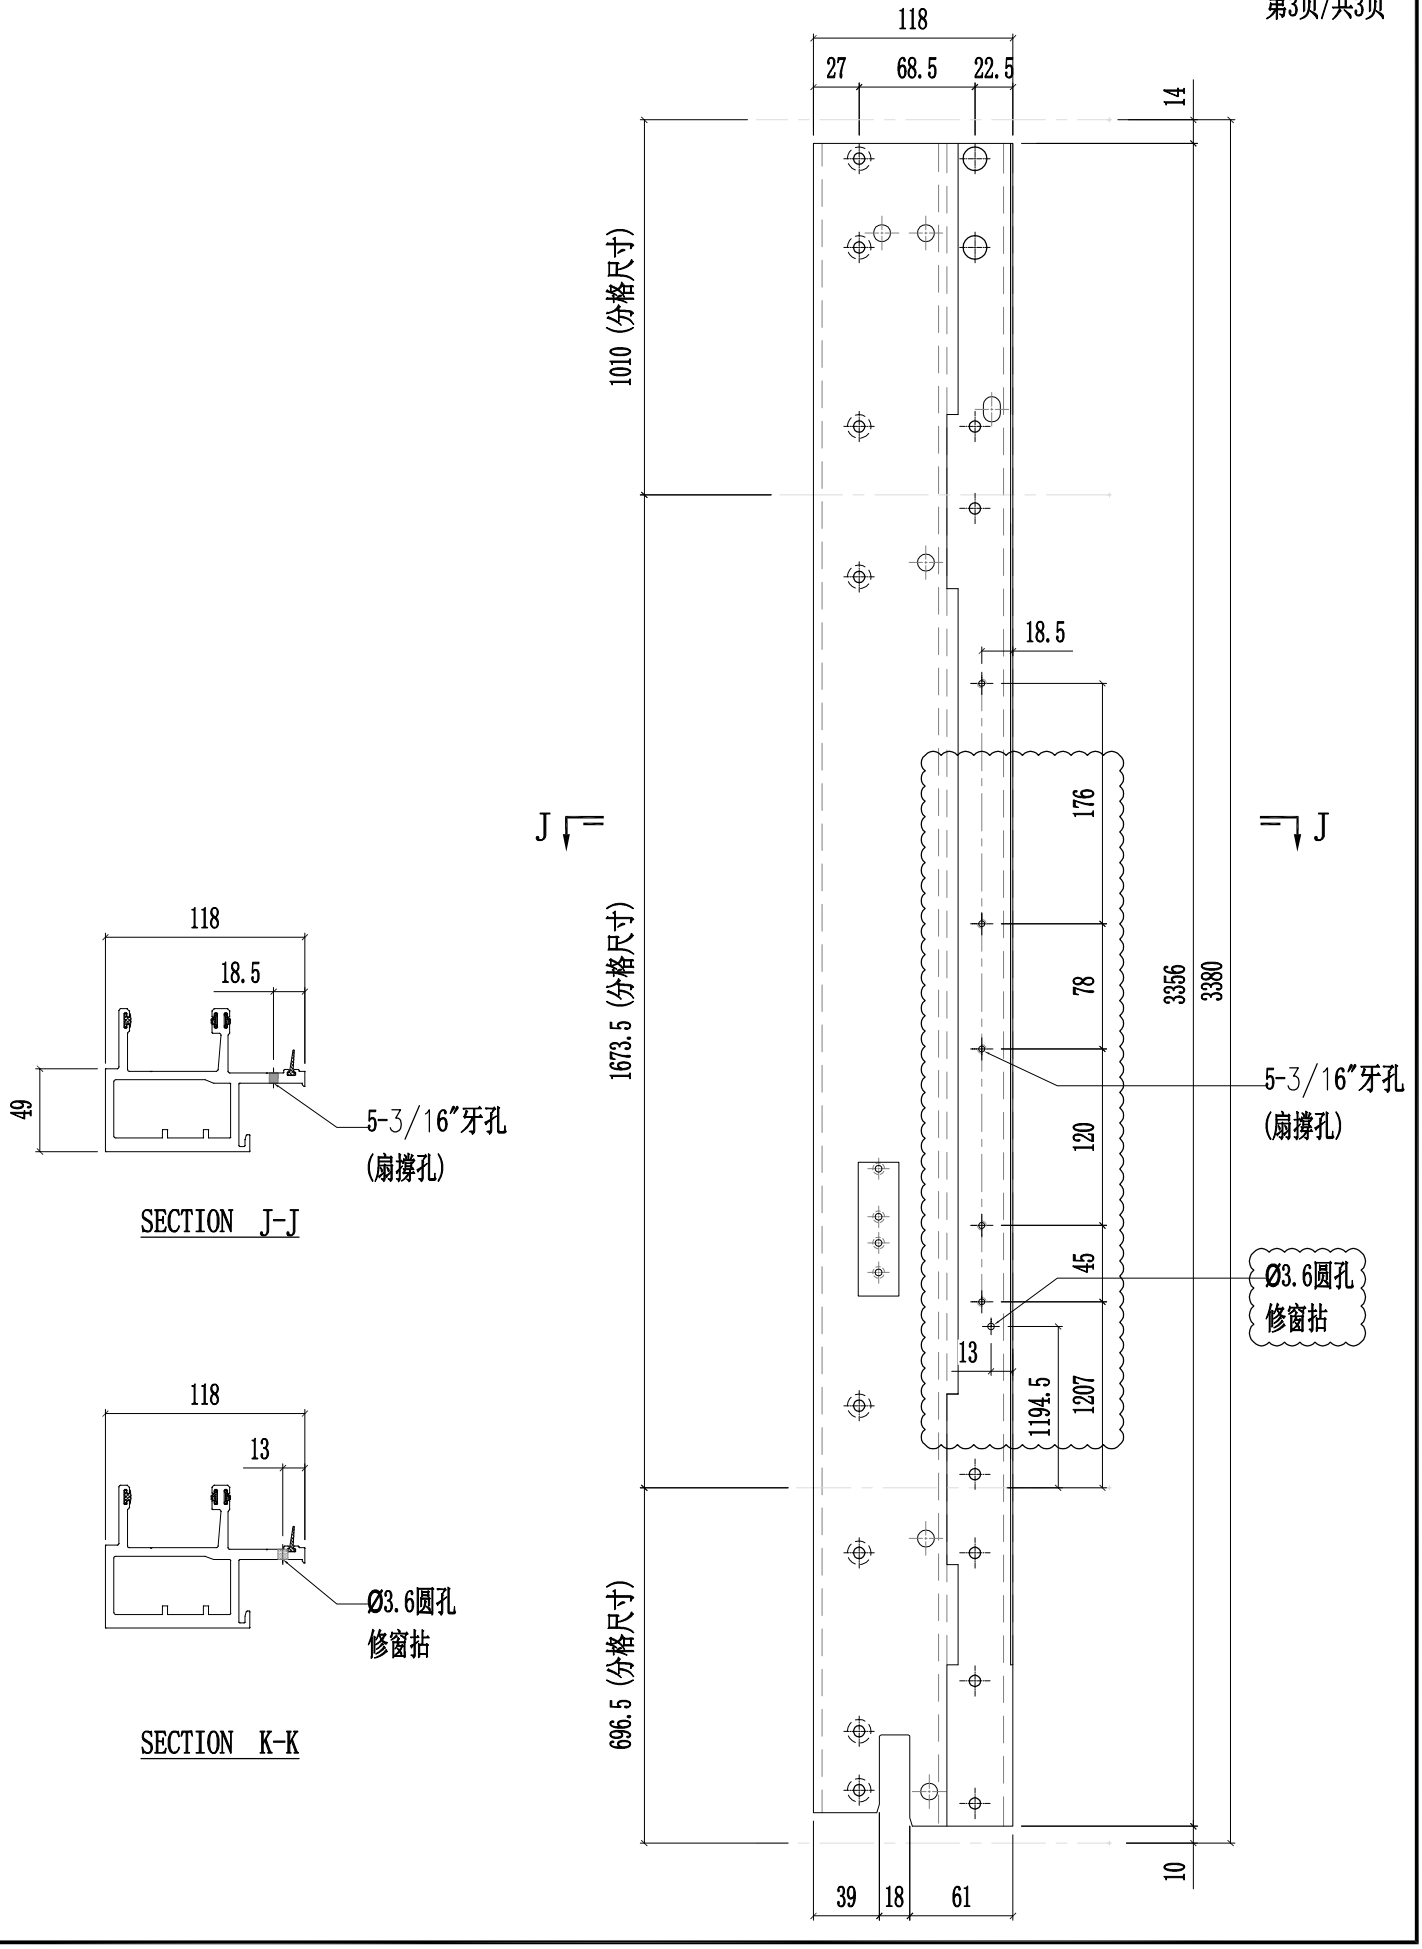


美特鋁質有限公司 MIDI Aluminium Fabricator Ltd.														
修改	A	B	D	採用	工廠	✓	地盤	-	工程號	J857	類別		物料號	-		
日期	03.16	03.26	05.14	材料顏色	AL2:ECK3X10063S-XF1				地盤	啟德6552	制圖	陳梓豪 20220211	圖號	X86048-P06
									图纸名称	铝料加工图	復核	練松文 20220213	數量	-
									材料	X86048	批准	林仁安 20220215	單件重量	- (KG)

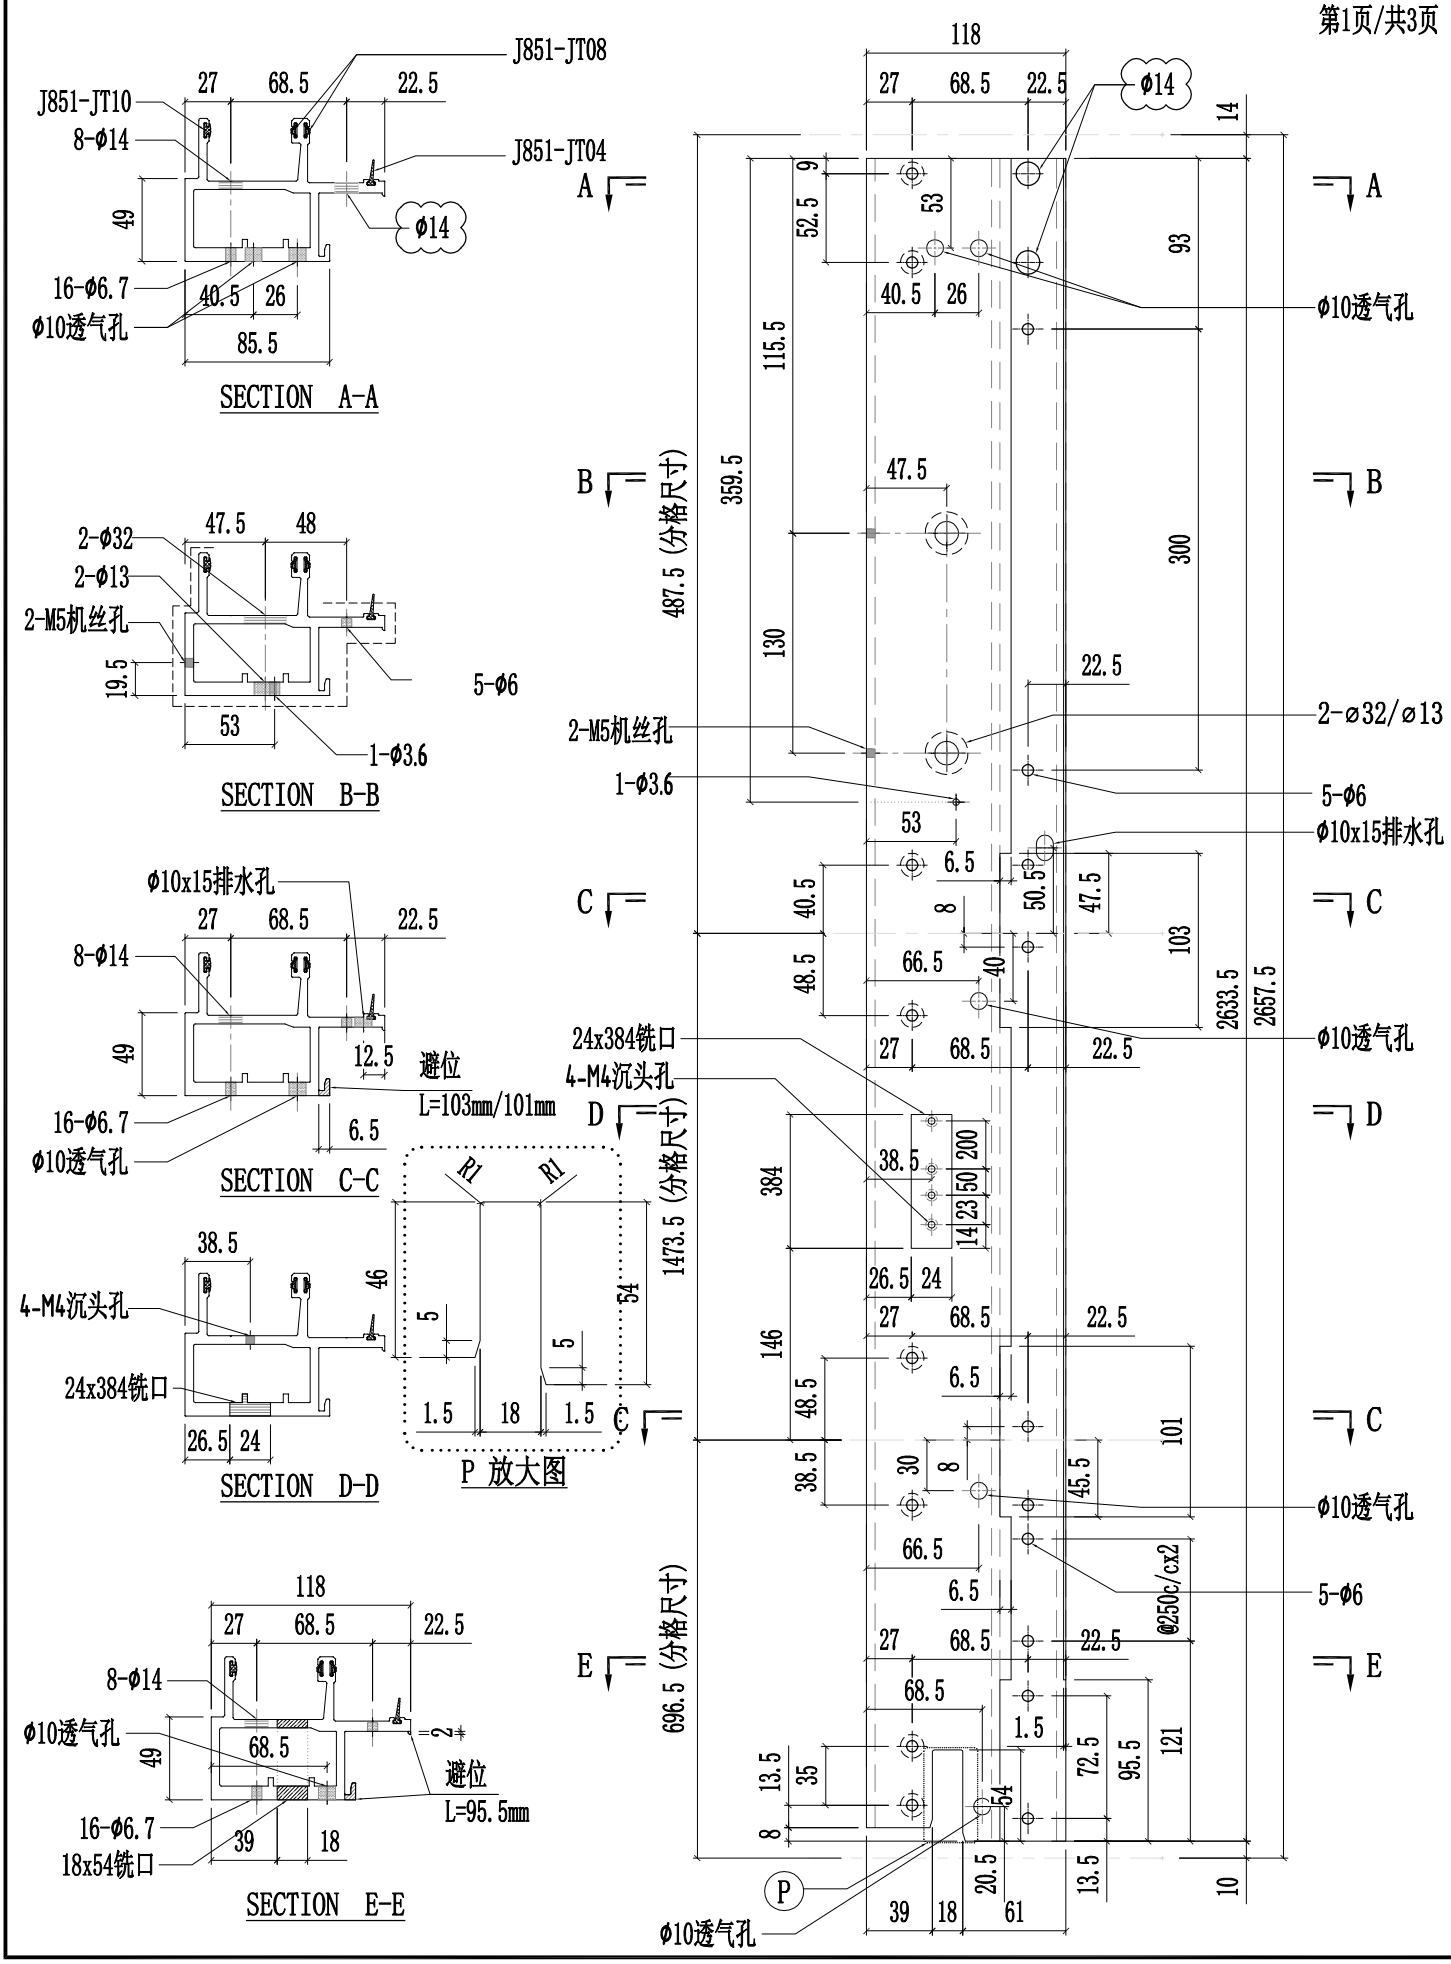


美特鋁質有限公司 MIDI Aluminium Fabricator Ltd.												
工程號	J857	類別		物料號	-							
地盤	啟德6552	制圖	陳梓豪	20220211	圖號	X86048-P06						
图纸名称	铝料加工图	復核	練松文	20220213	數量	-						
材料	X86048	批准	林仁安	20220215	單件重量	- (KG)						


修改	A	B	D	採用	工廠	✓	地盤	-
日期	03.16	03.26	05.14	材料颜色	AL2:ECK3X10063S-XF1			

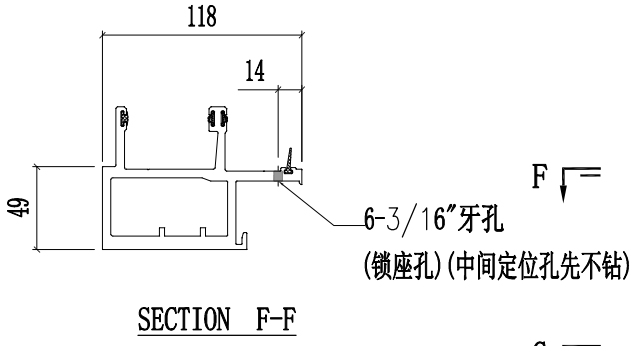


SECTION F-F

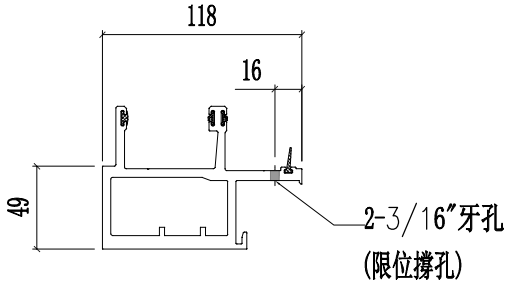

SECTION G-G

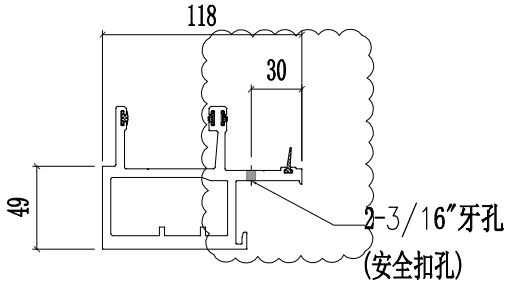


SECTION H-H

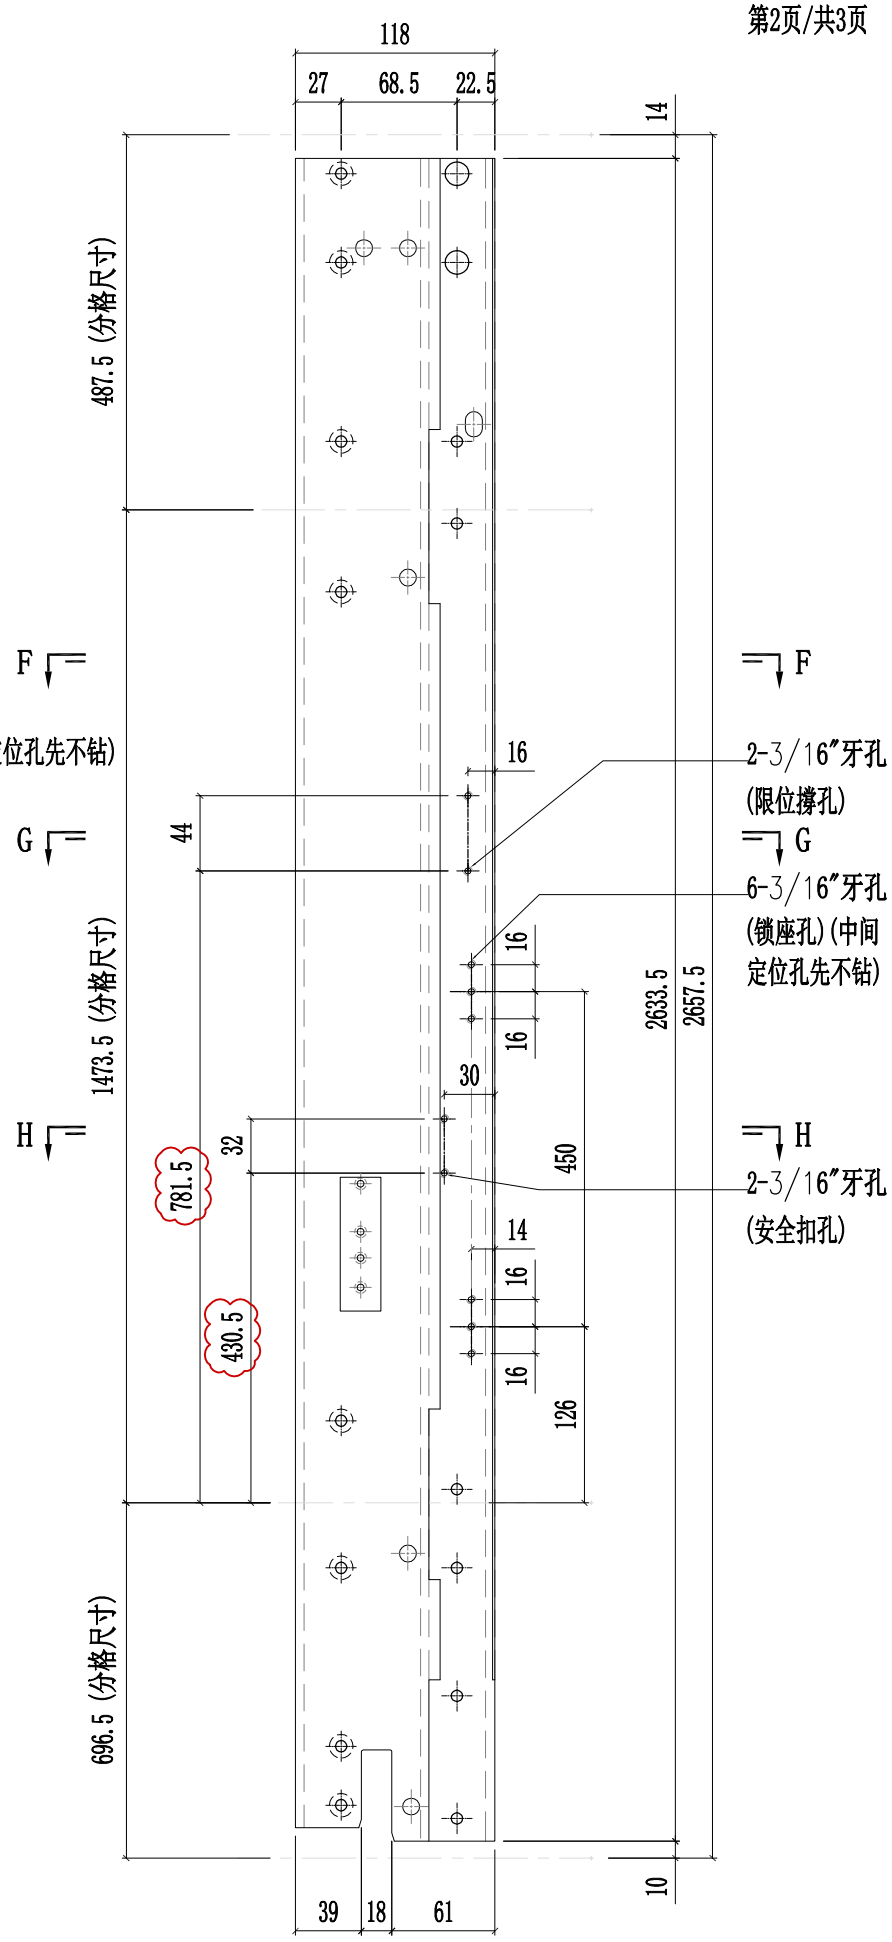


美特鋁質有限公司 MIDI Aluminium Fabricator Ltd.														
修改	A	B	D	採用	工廠	✓	地盤	-	图纸名称	铝料加工图	復核	練松文	20220213	數量	-
日期	03.16	04.12	05.14	材料颜色	AL2:ECK3X10063S-XF1				材料	X86048	批准	林仁安	20220215	單件重量	- (KG)


工程號	J857	類別		物料號	-		
地盘	啟德6552	制圖	陈梓豪	20220211	圖號	X86048-P06	

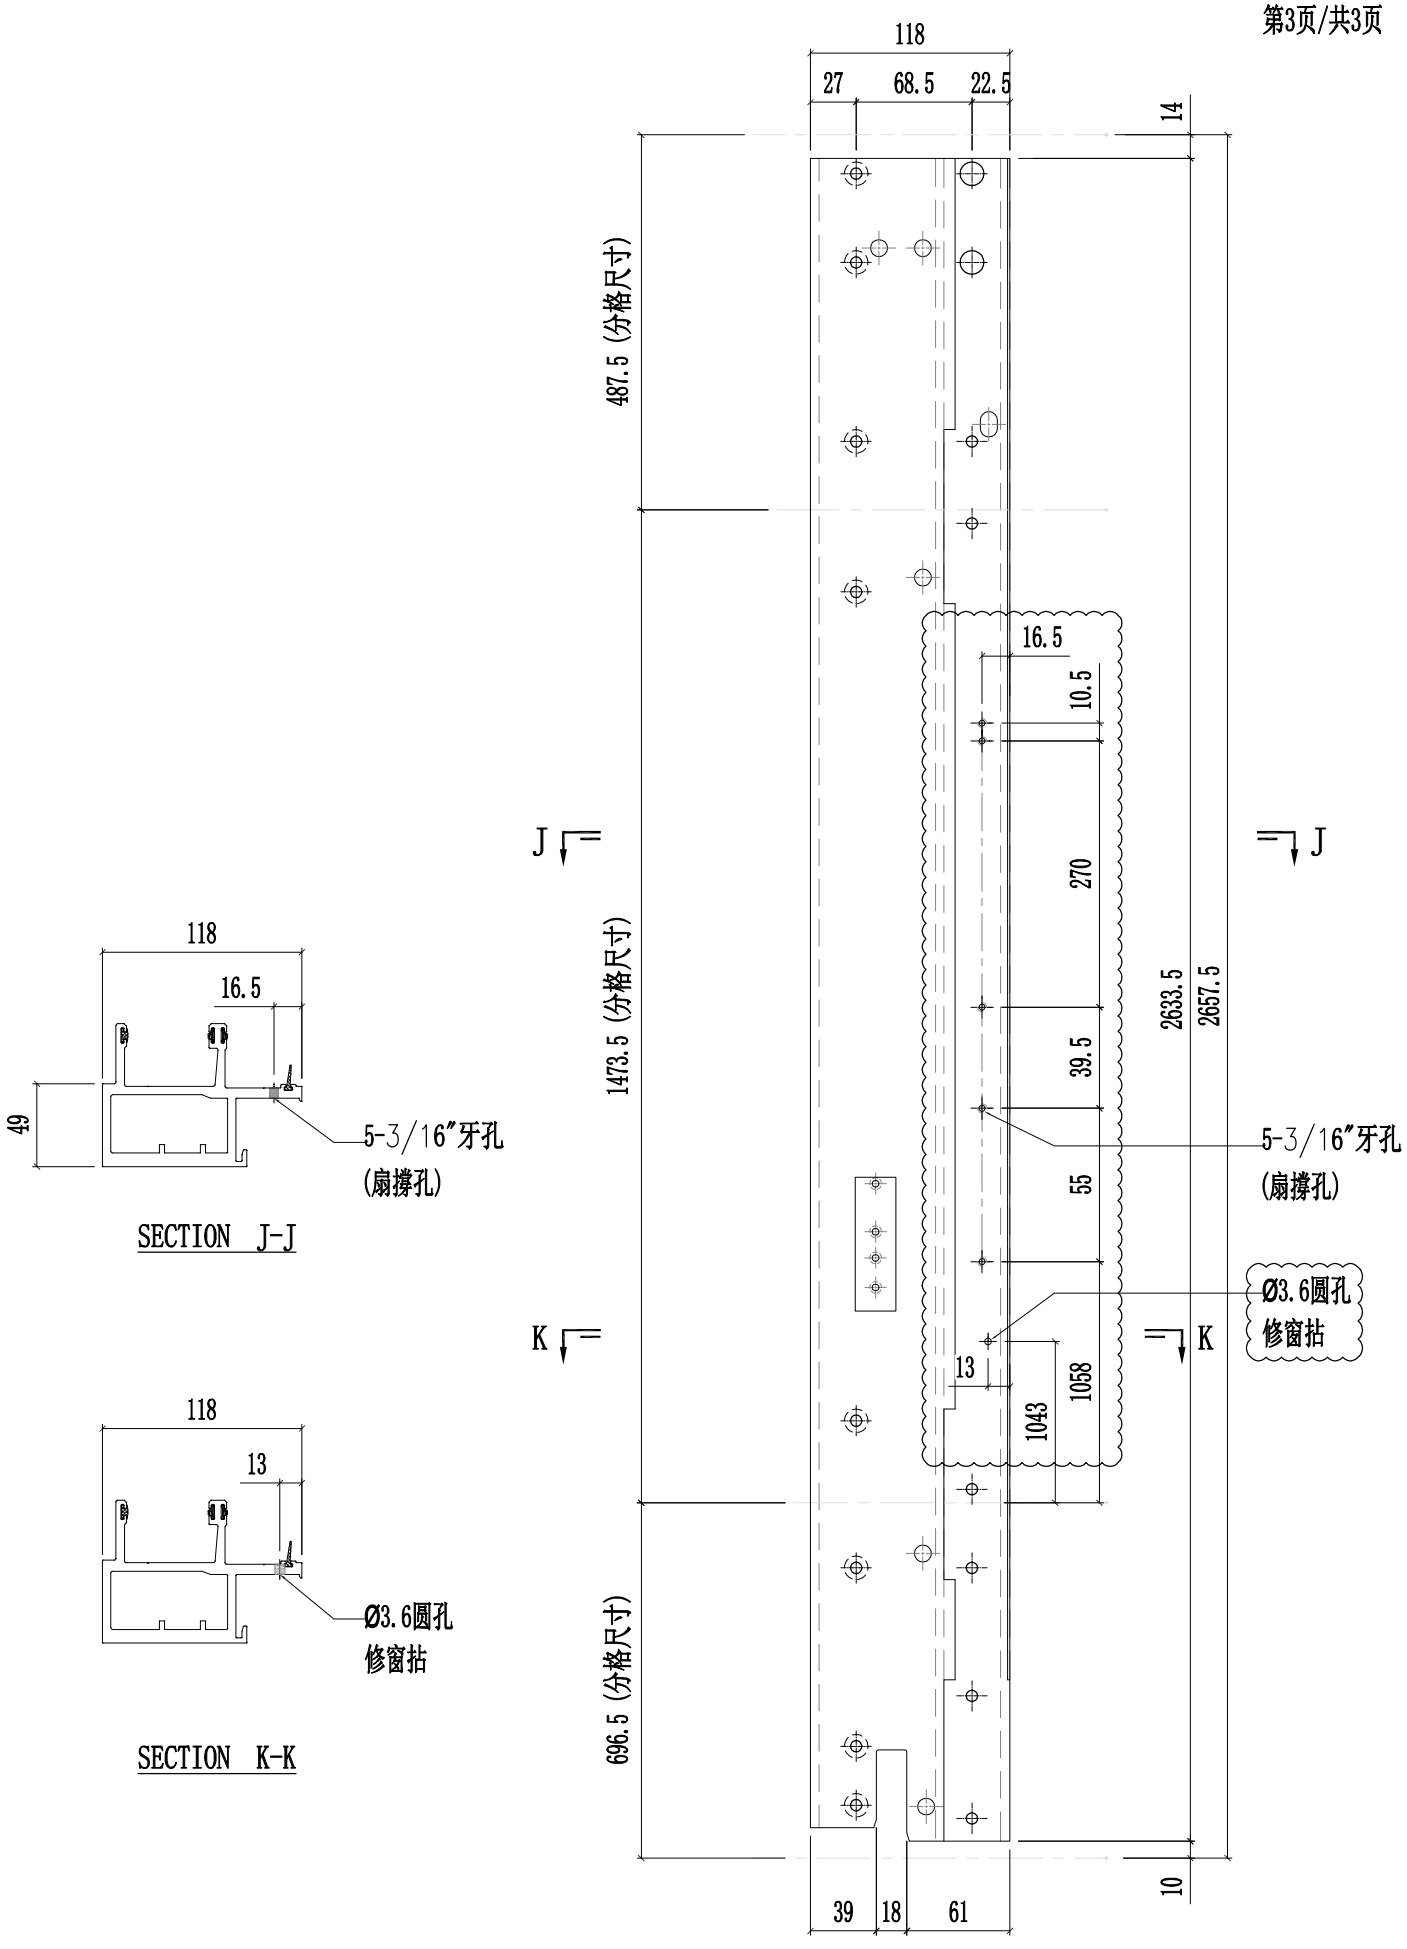


美特鋁質有限公司 MIDI Aluminium Fabricator Ltd.														
修改	A	B	D	採用	工廠	✓	地盤	-	工程號	J857	類別		物料號	-		
日期	03.16	03.26	05.14	材料顏色	AL2:ECK3X10063S-XF1				地盤	啟德6552	制圖	陳梓豪 20220211	圖號	X86048-P07
									图纸名称	铝料加工图	復核	練松文 20220213	數量	-
									材料	X86048	批准	林仁安 20220215	單件重量	- (KG)

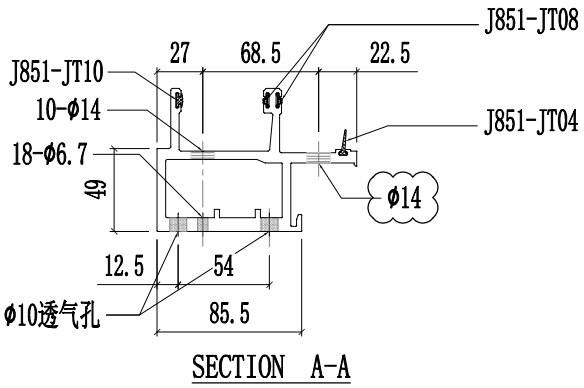


SECTION A-A

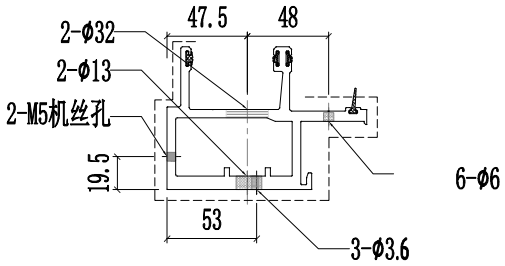


SECTION B-B

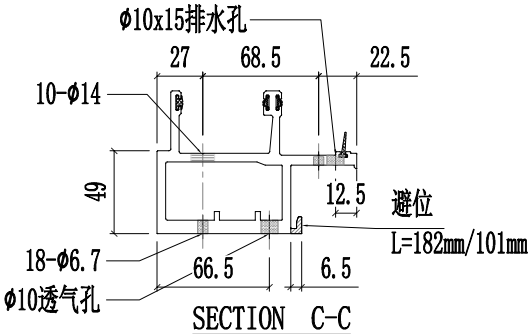


SECTION C-C

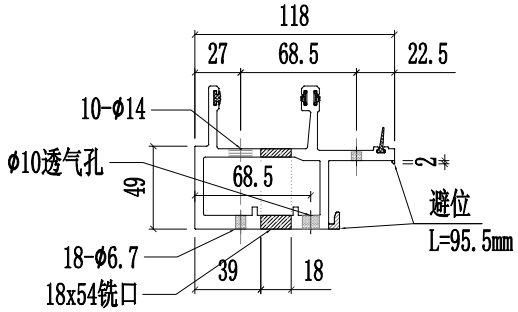


SECTION D-D

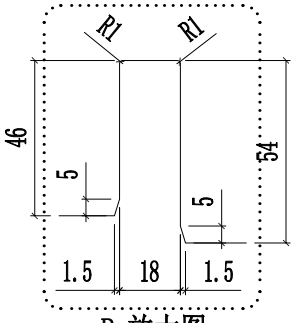

P 放大图

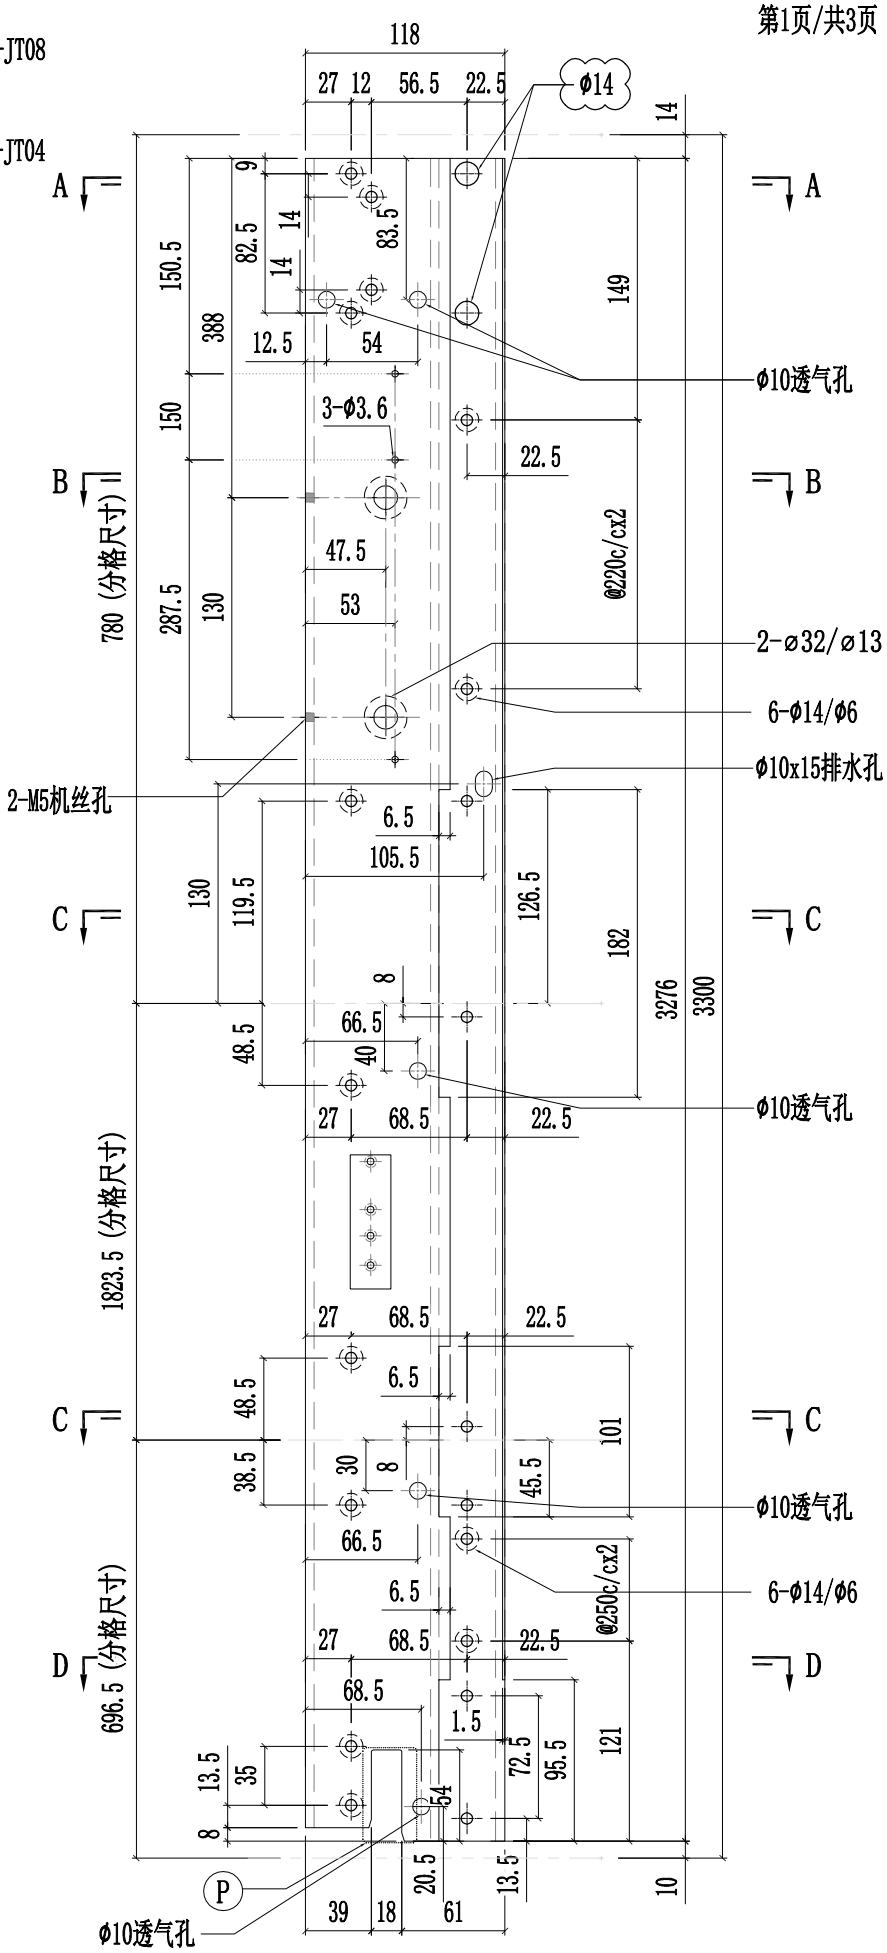


美特鋁質有限公司 MIDI Aluminium Fabricator Ltd.														
修改	A	B	D	採用	工廠	✓	地盤	-	工程號	J857	類別		物料號	-
日期	03.16	03.26	05.14	材料顏色	AL2:ECK3X10063S-XF1				地盤	啟德6552	制圖	陈梓豪 20220211	圖號	X86048-P07
									图纸名称	铝料加工图	復核	練松文 20220213	數量	-
									材料	X86048	批准	林仁安 20220215	單件重量	- (KG)

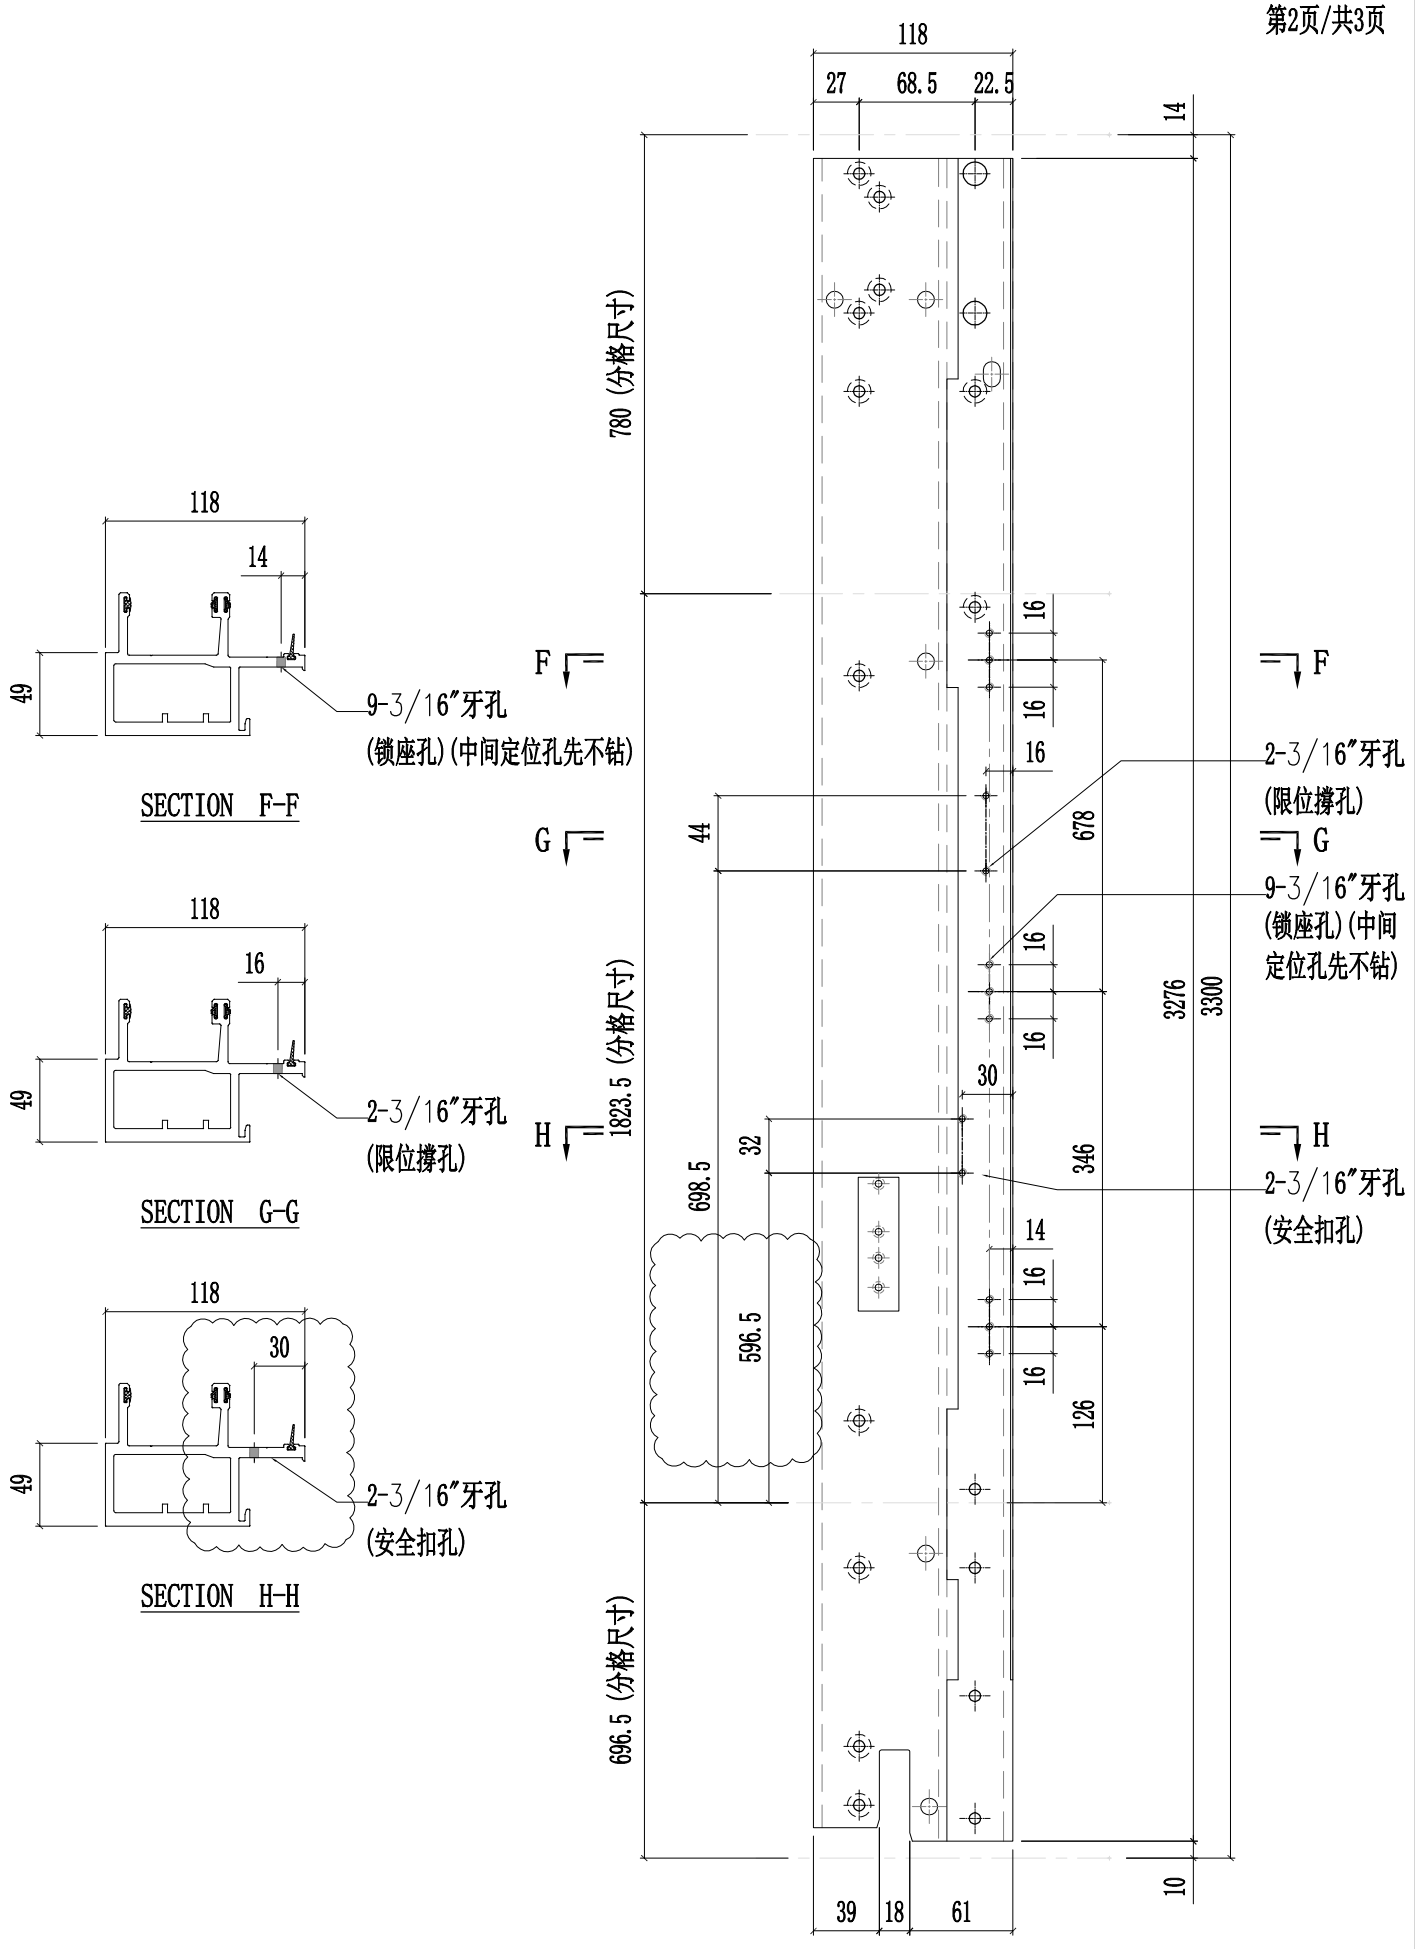


美特鋁質有限公司 MIDI Aluminium Fabricator Ltd.													
修改	A	B	D	採用	工廠	✓	地盤	-	图纸名称	铝料加工图	復核	練松文 20220213	數量	-
日期	03.16	03.26	05.14	材料颜色	AL2:ECK3X10063S-XF1				材料	X86048	批准	林仁安 20220215	單件重量	- (KG)


工程號	J857	類別		物料號	-		
地盘	啟德6552	制圖	陈梓豪 20220211			圖號	X86048-P07

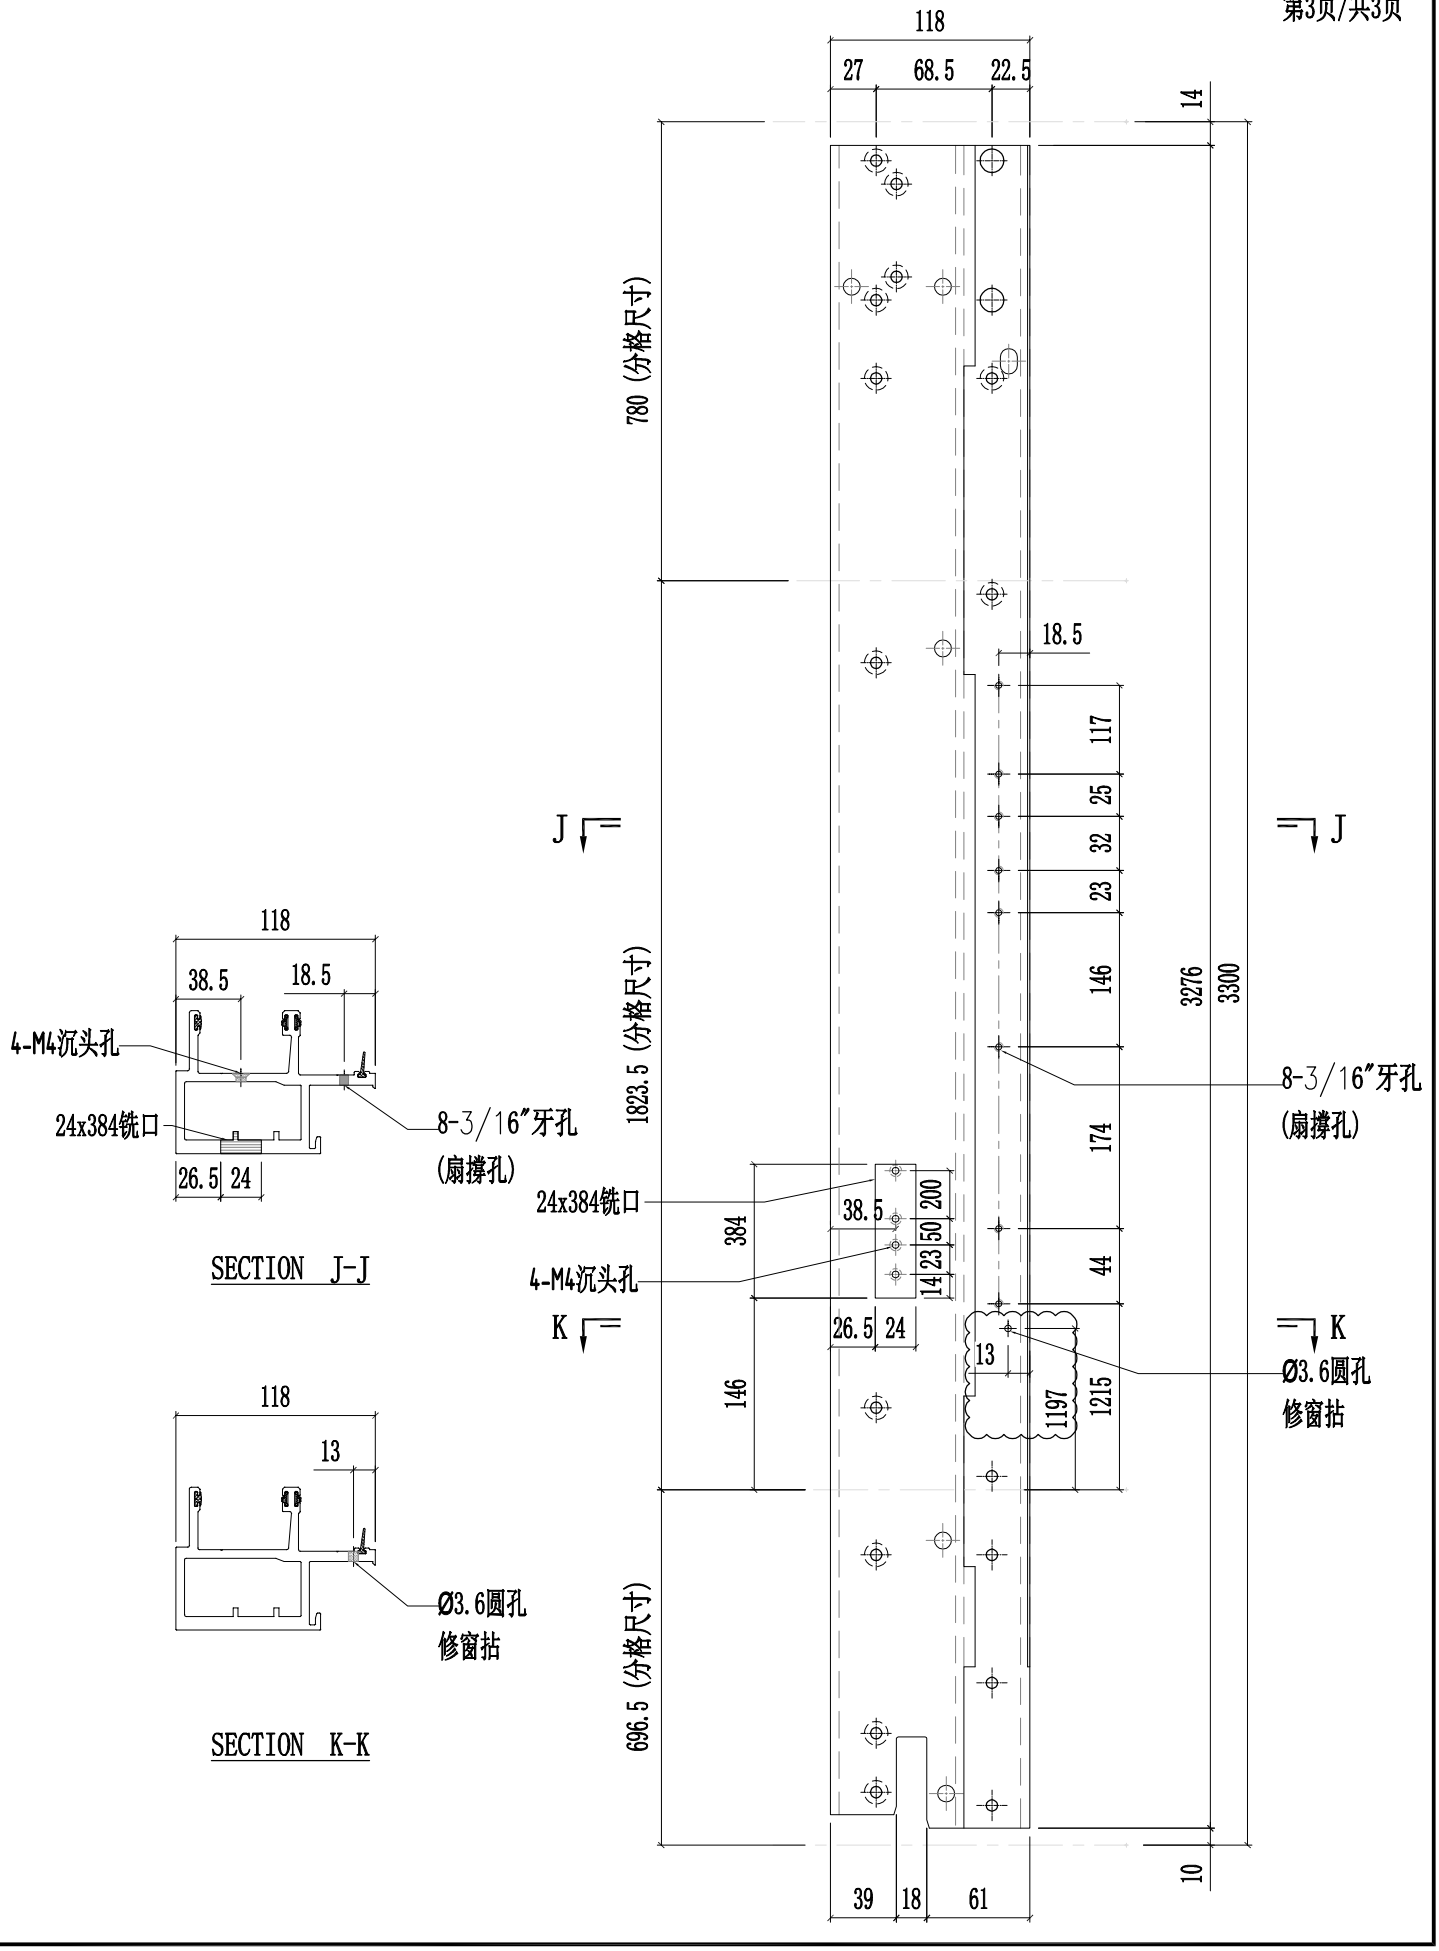


美特鋁質有限公司 MIDI Aluminium Fabricator Ltd.														
修改	A	B	D	採用	工廠	✓	地盤	-	工程號	J857	類別		物料號	-
日期	03.16	03.26	05.14	材料顏色	AL2:ECK3X10063S-XF1				地盤	啟德6552	制圖	陈梓豪 20220211	圖號	X86048-P08
									图纸名称	铝料加工图	復核	練松文 20220213	數量	-
									材料	X86048	批准	林仁安 20220215	單件重量	- (KG)

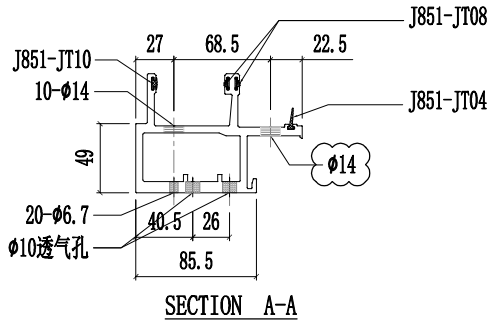


SECTION A-A

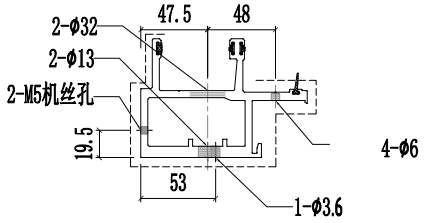


SECTION B-B

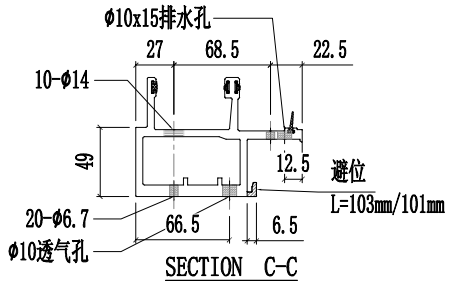


SECTION C-C

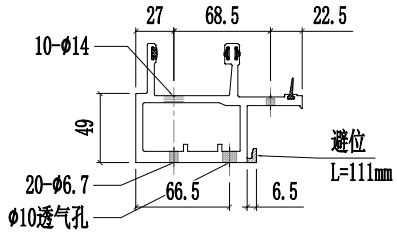


SECTION D-D

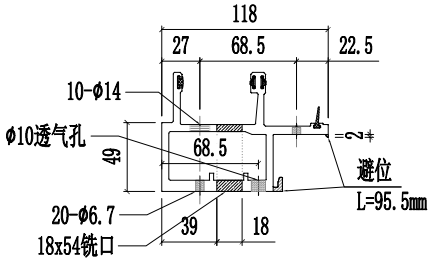


SECTION E-E

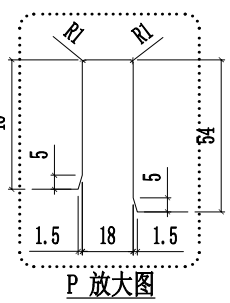


P 放大图

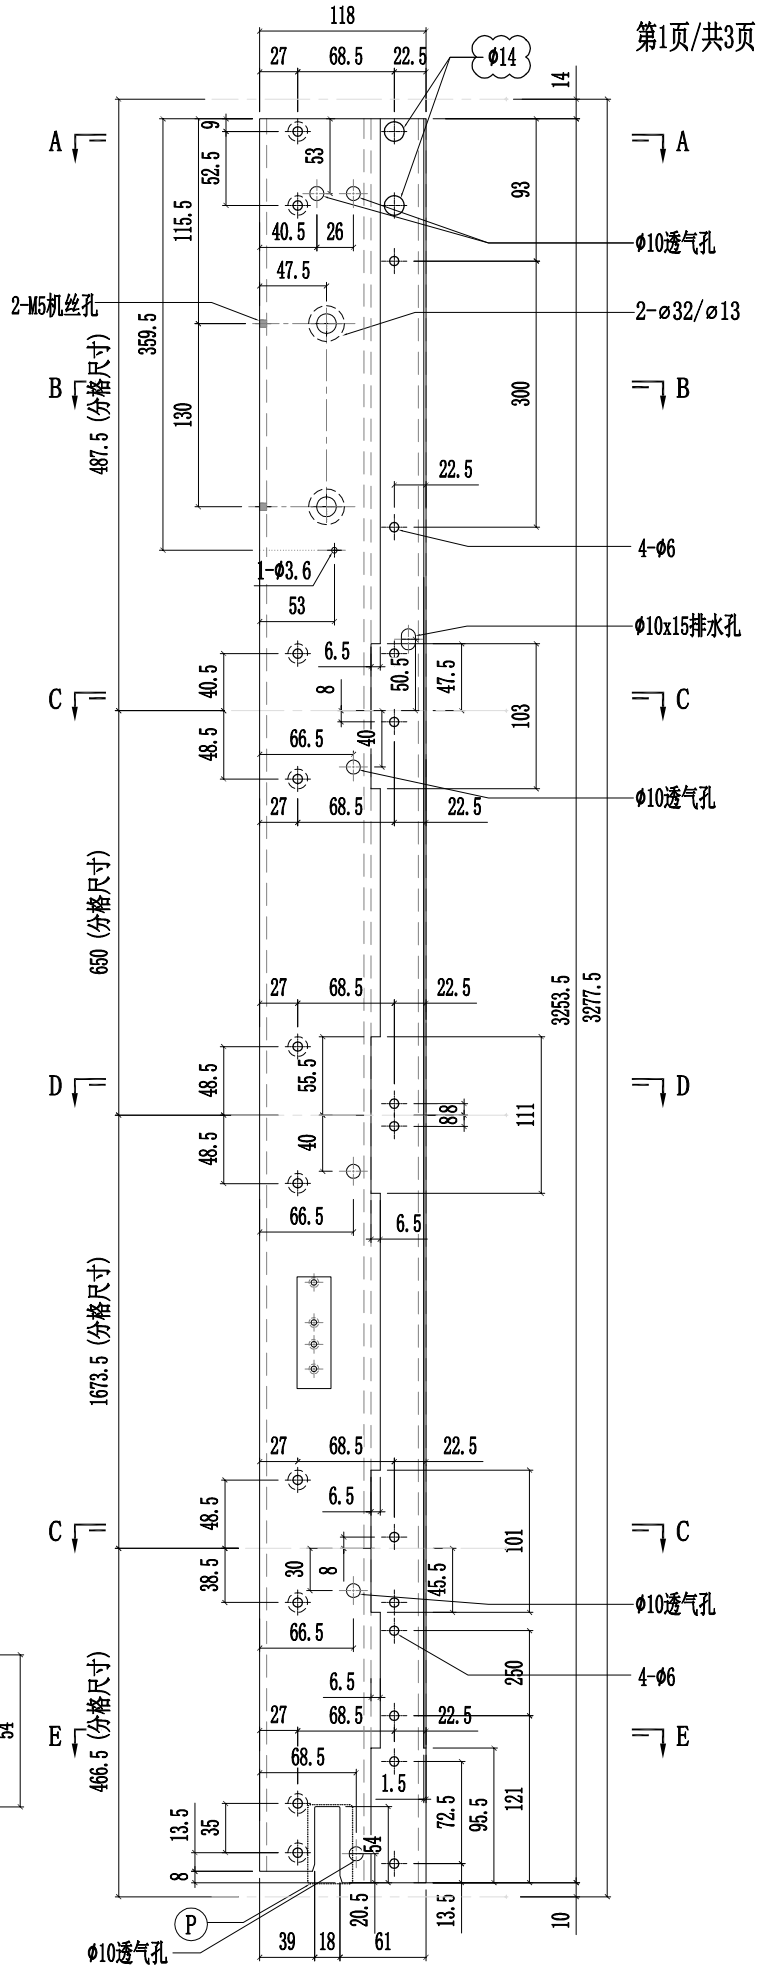


美特鋁質有限公司 MIDI Aluminium Fabricator Ltd.													
修改	A	B	D	採用	工廠	✓	地盤	-	工程號	J857	類別		物料號	-	
日期	03.16	03.26	05.14	材料顏色	AL2:ECK3X10063S-XF1				地盤	啟德6552	制圖	陳梓豪 20220211	圖號	X86048-P08
									图纸名称	铝料加工图	復核	練松文 20220213	數量	-
									材料	X86048	批准	林仁安 20220215	單件重量	- (KG)

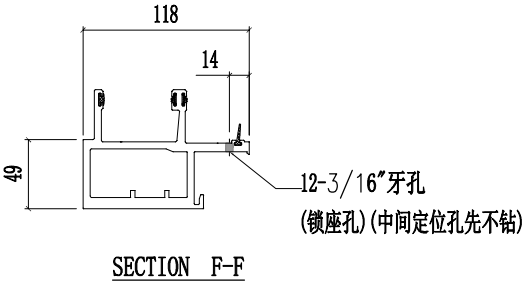


SECTION F-F

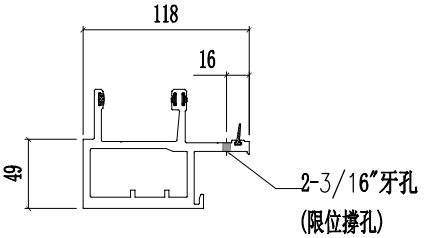

SECTION G-G

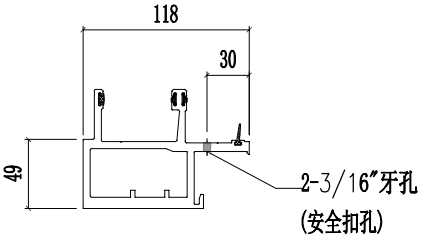


SECTION H-H

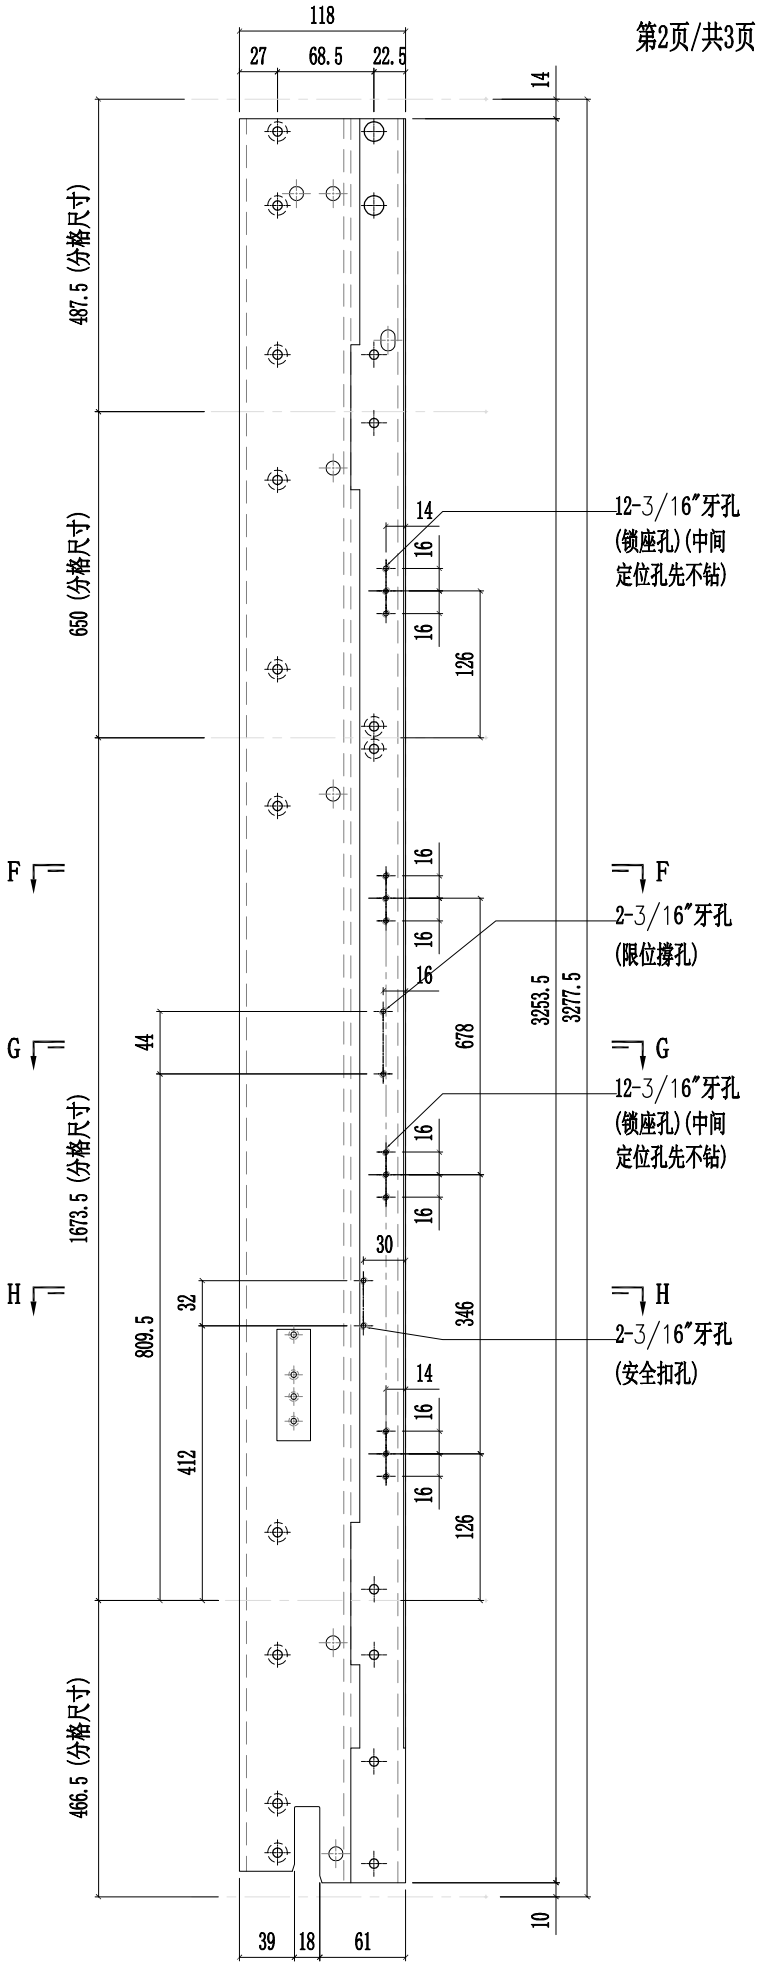


美特鋁質有限公司 MIDI Aluminium Fabricator Ltd.													
修改	A	B	D	採用	工廠	✓	地盤	-	图纸名称	铝料加工图	復核	練松文 20220213	數量	-
日期	03.16	04.12	05.14	材料颜色	AL2:ECK3X10063S-XF1				材料	X86048	批准	林仁安 20220215	單件重量	- (KG)


工程號	J857	類別		物料號	-		
地盘	啟德6552	制圖	陈梓豪 20220211	圖號	X86048-P08		

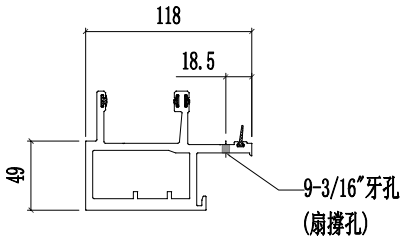


SECTION J-J

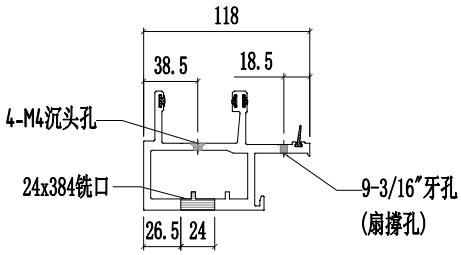

SECTION K-K

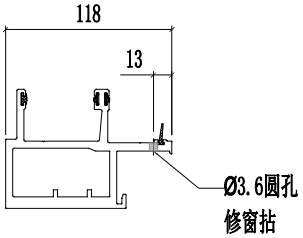


SECTION L-L

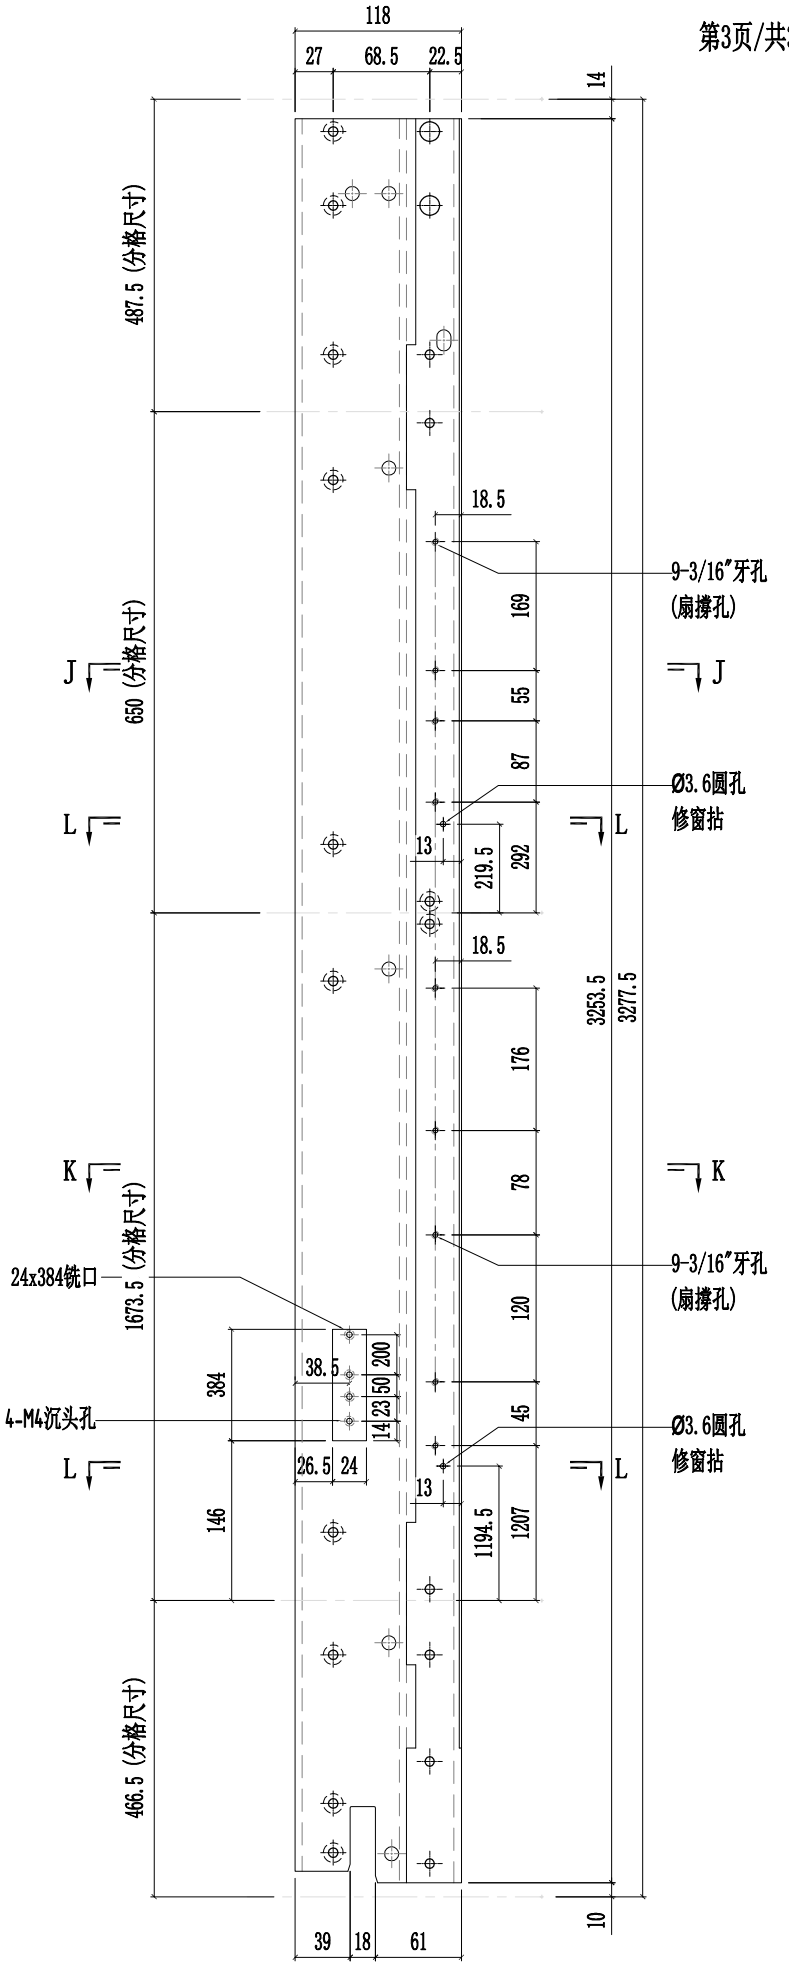


美特鋁質有限公司 MIDI Aluminium Fabricator Ltd.													
修改	A	B	D	採用	工廠	✓	地盤	-	图纸名称	铝料加工图	復核	練松文 20220213	數量	-
日期	03.16	03.26	05.14	材料颜色	AL2:ECK3X10063S-XF1				材料	X86048	批准	林仁安 20220215	單件重量	- (KG)


工程號	J857	類別		物料號	-		
地盘	啟德6552	制圖	陈梓豪 20220211			圖號	X86048-P09

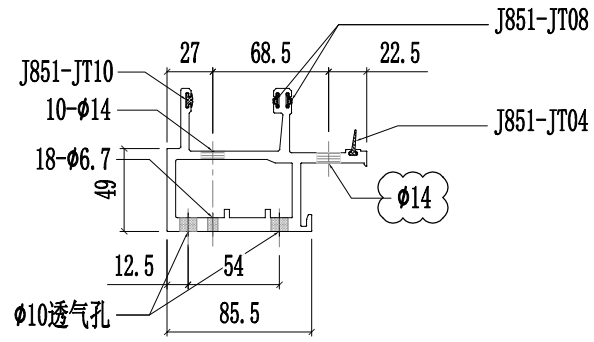


SECTION A-A

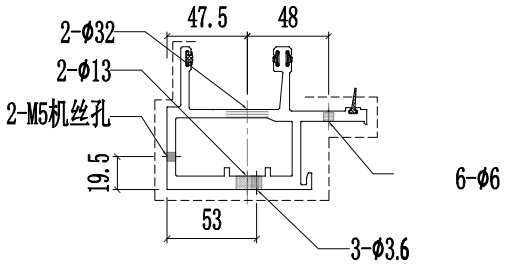


SECTION B-B

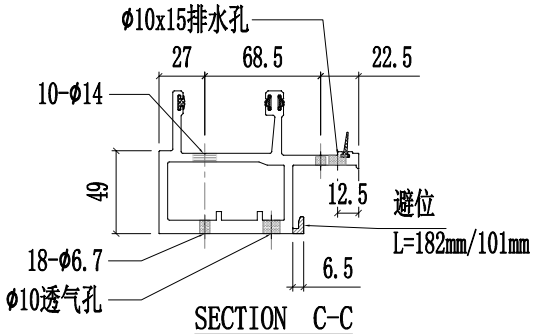


SECTION C-C

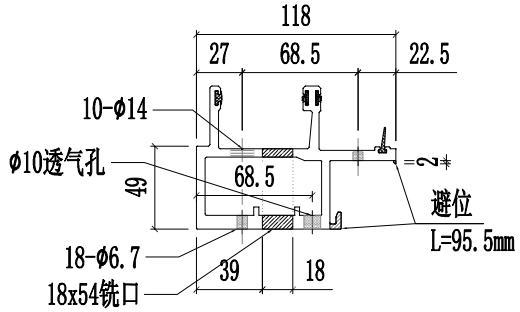


SECTION D-D

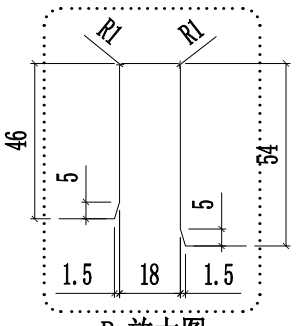

P 放大图

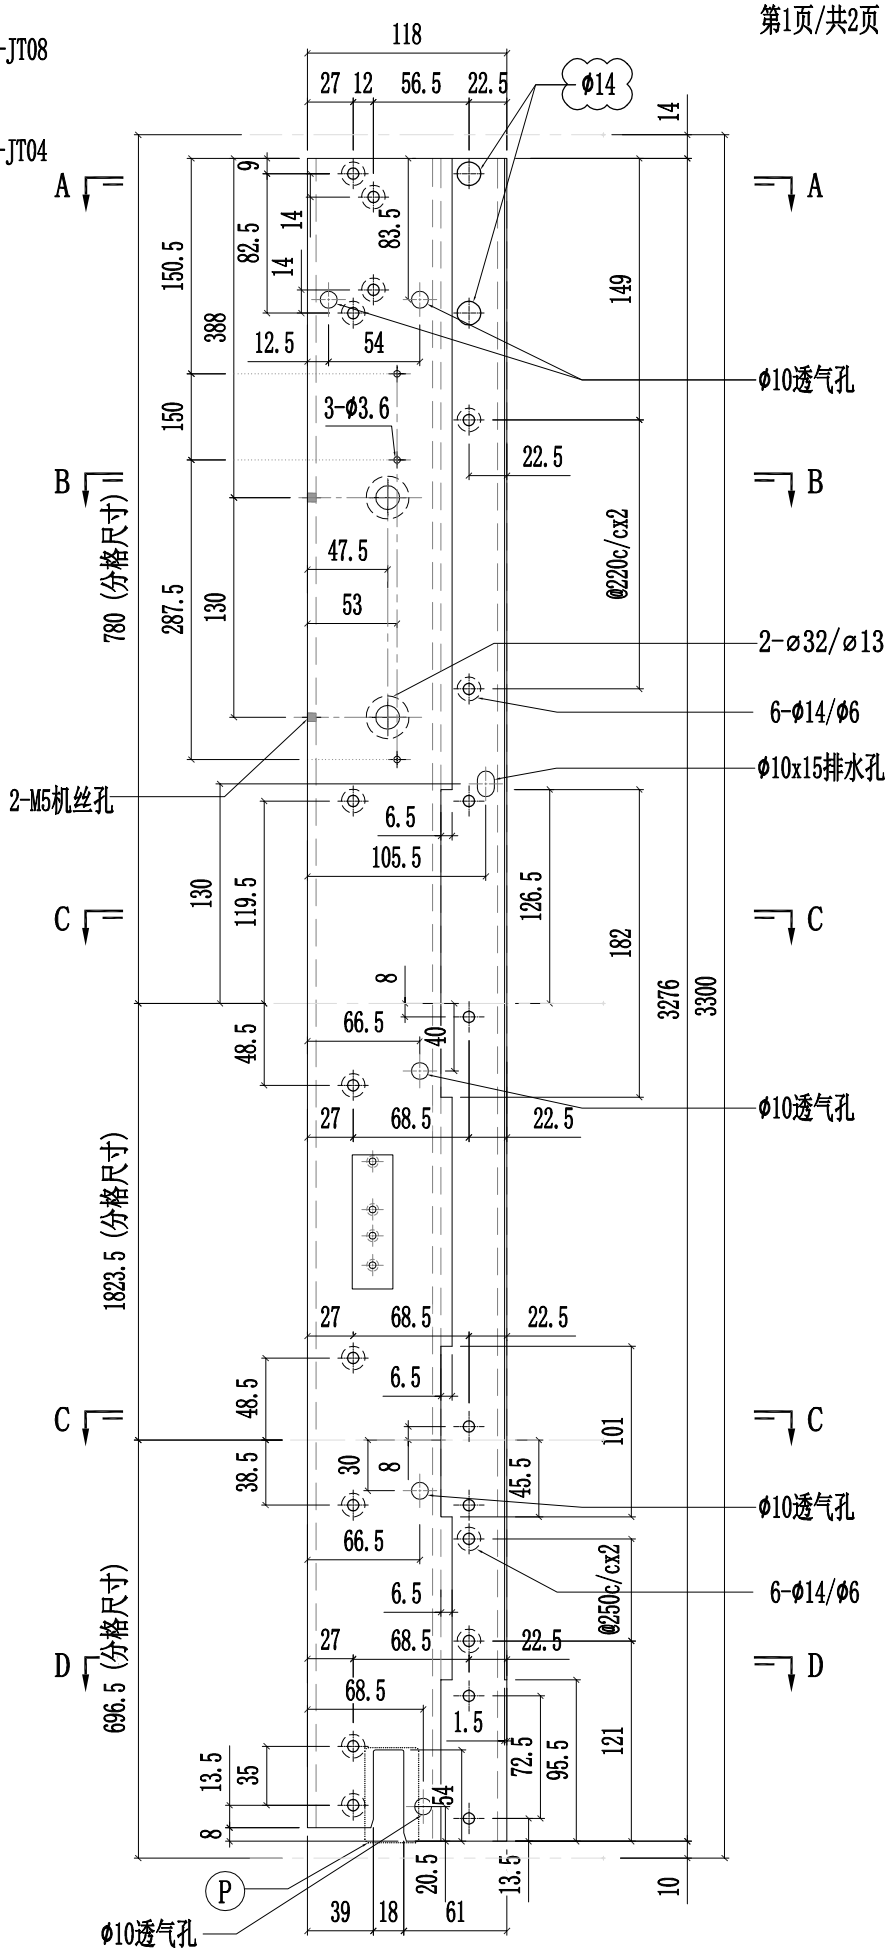


美特鋁質有限公司 MIDI Aluminium Fabricator Ltd.														
修改	A	B	D	採用	工廠	✓	地盤	-	工程號	J857	類別		物料號	-
日期	03.16	03.26	05.14	材料顏色	AL2:ECK3X10063S-XF1				地盤	啟德6552	制圖	陈梓豪 20220211	圖號	X86048-P09
									图纸名称	铝料加工图	復核	練松文 20220213	數量	-
									材料	X86048	批准	林仁安 20220215	單件重量	- (KG)

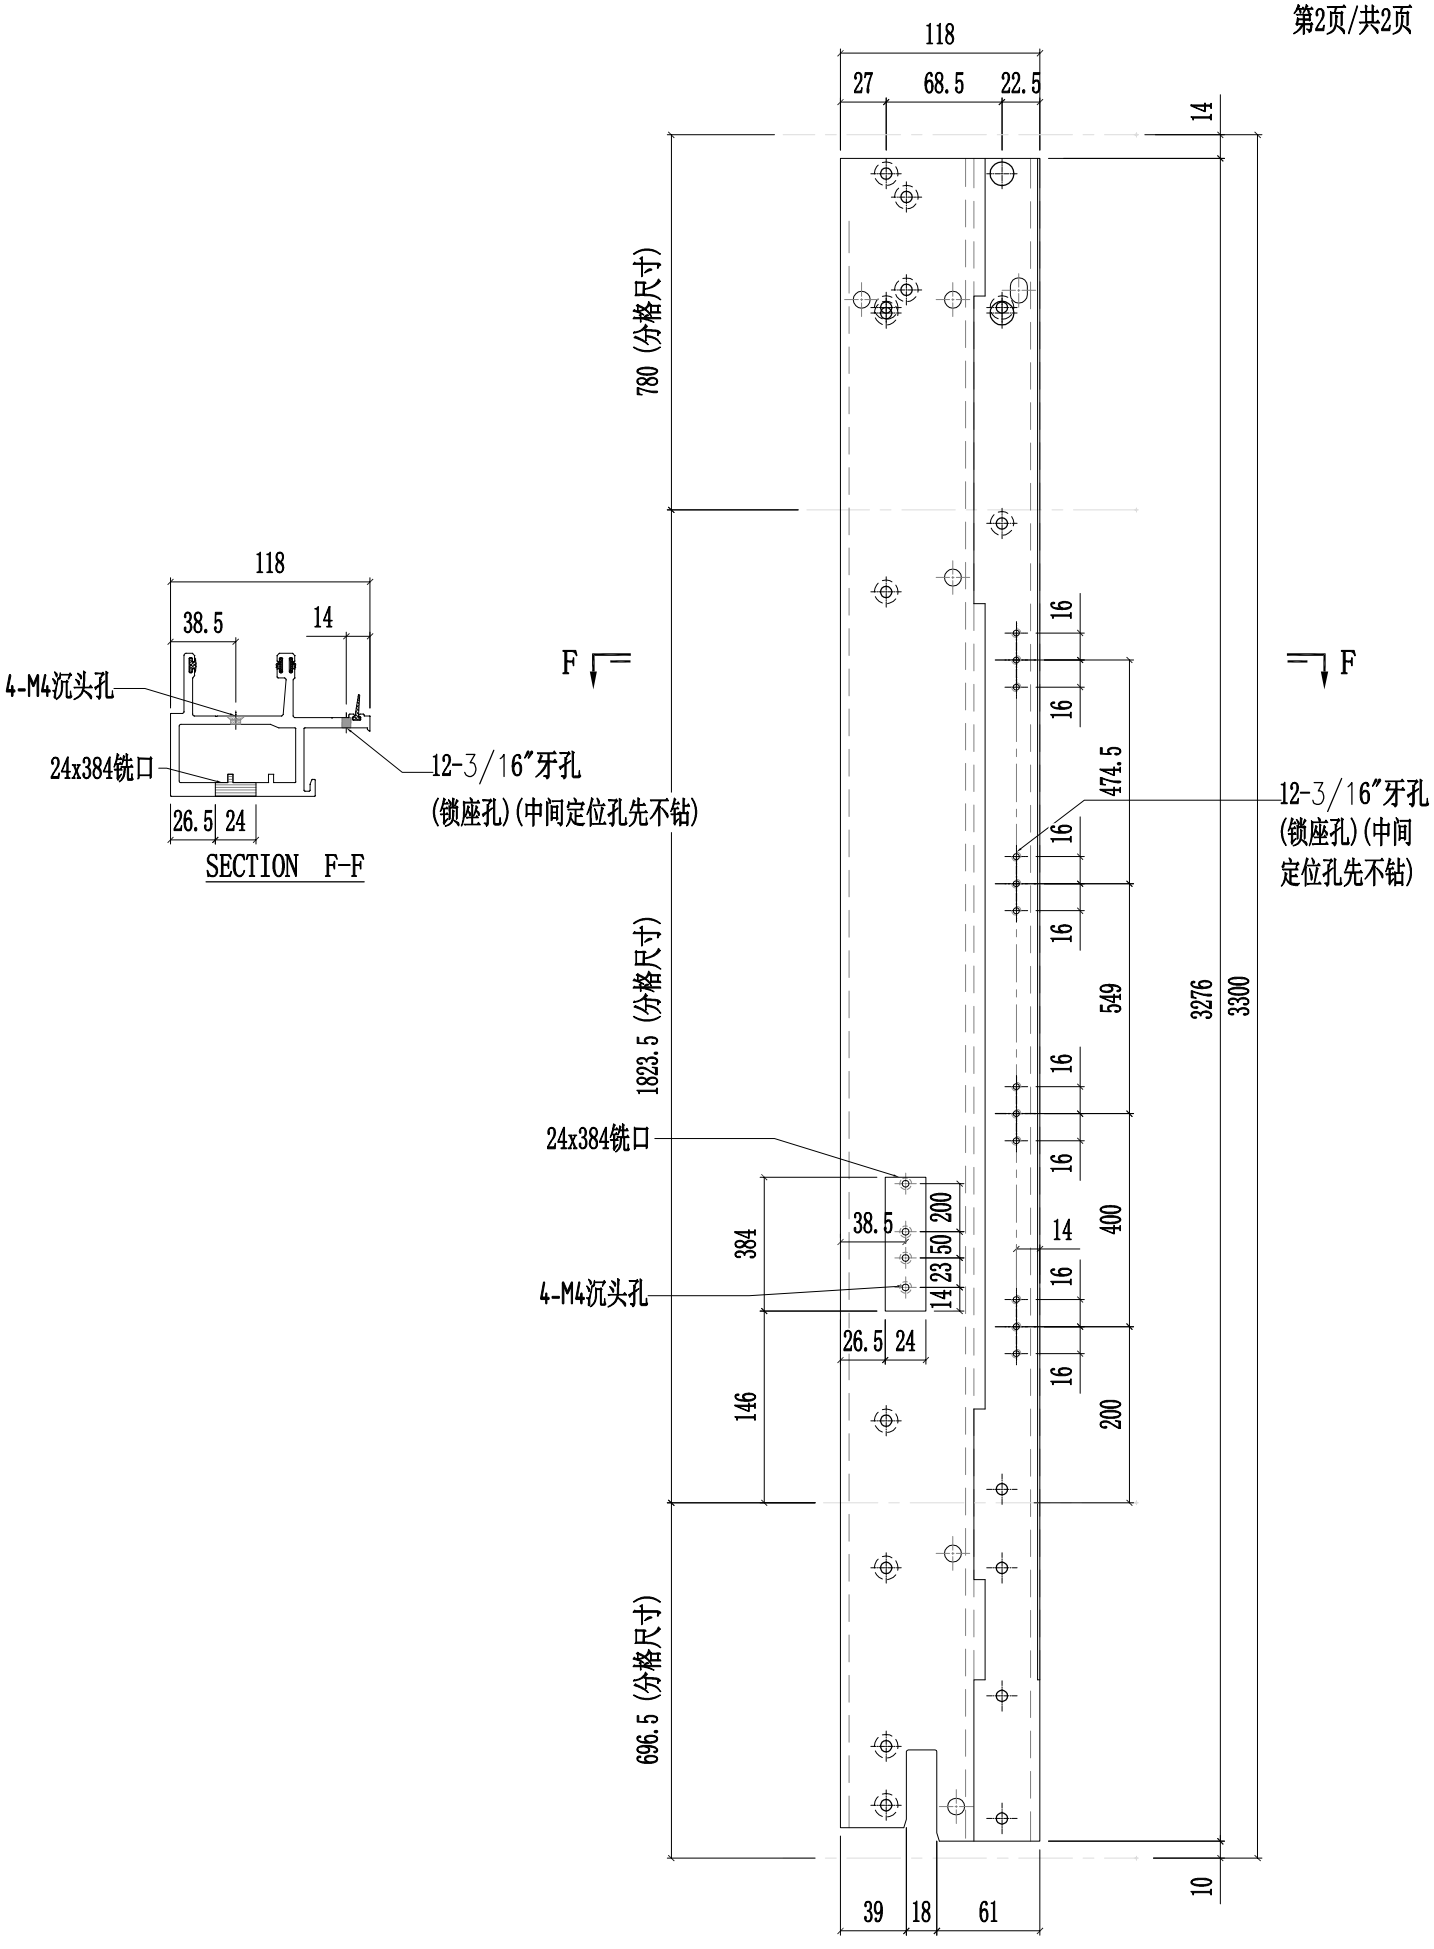


美特鋁質有限公司 MIDI Aluminium Fabricator Ltd.														
修改	A	B	C	採用	工廠	✓	地盤	-	图纸名称	铝料加工图	復核	練松文	20220213	數量	-
日期	03.16	03.26	05.14	材料颜色	AL2:ECK3X10063S-XF1				材料	X86048	批准	林仁安	20220215	單件重量	- (KG)


工程號	J857	類別		物料號	-		
地盤	啟德6552	制圖	陈梓豪	20220211	圖號	X86048-P10	

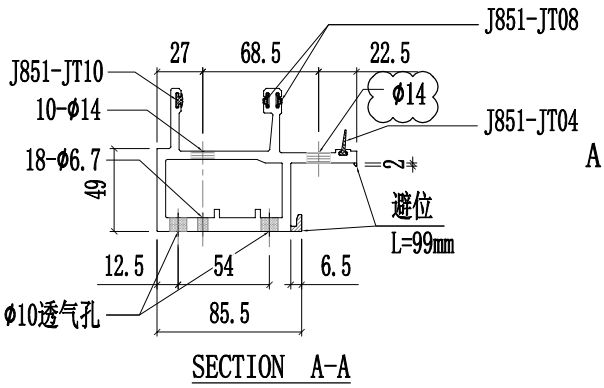


SECTION A-A

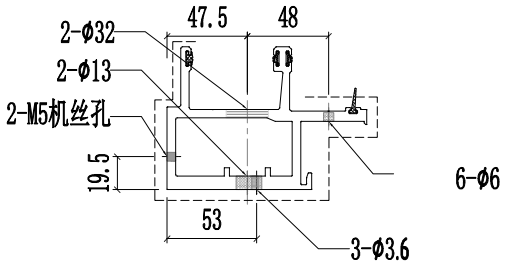


SECTION B-B

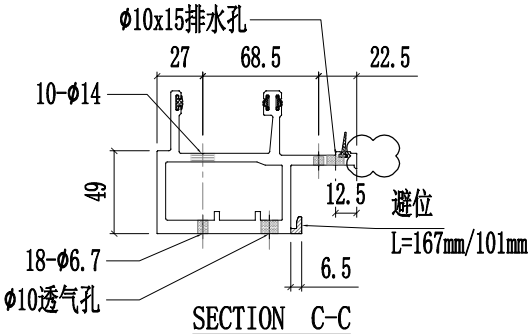


SECTION C-C

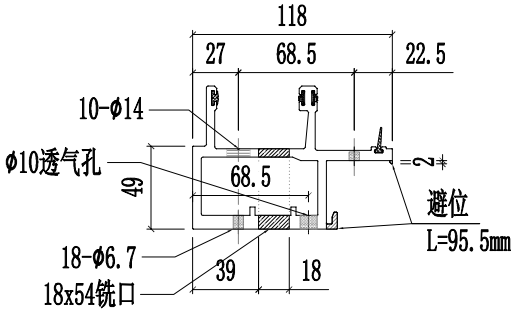


SECTION D-D

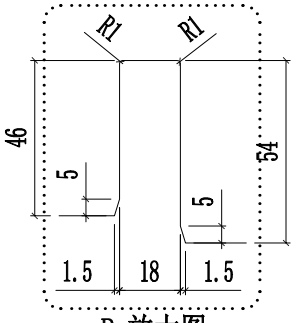

P 放大图

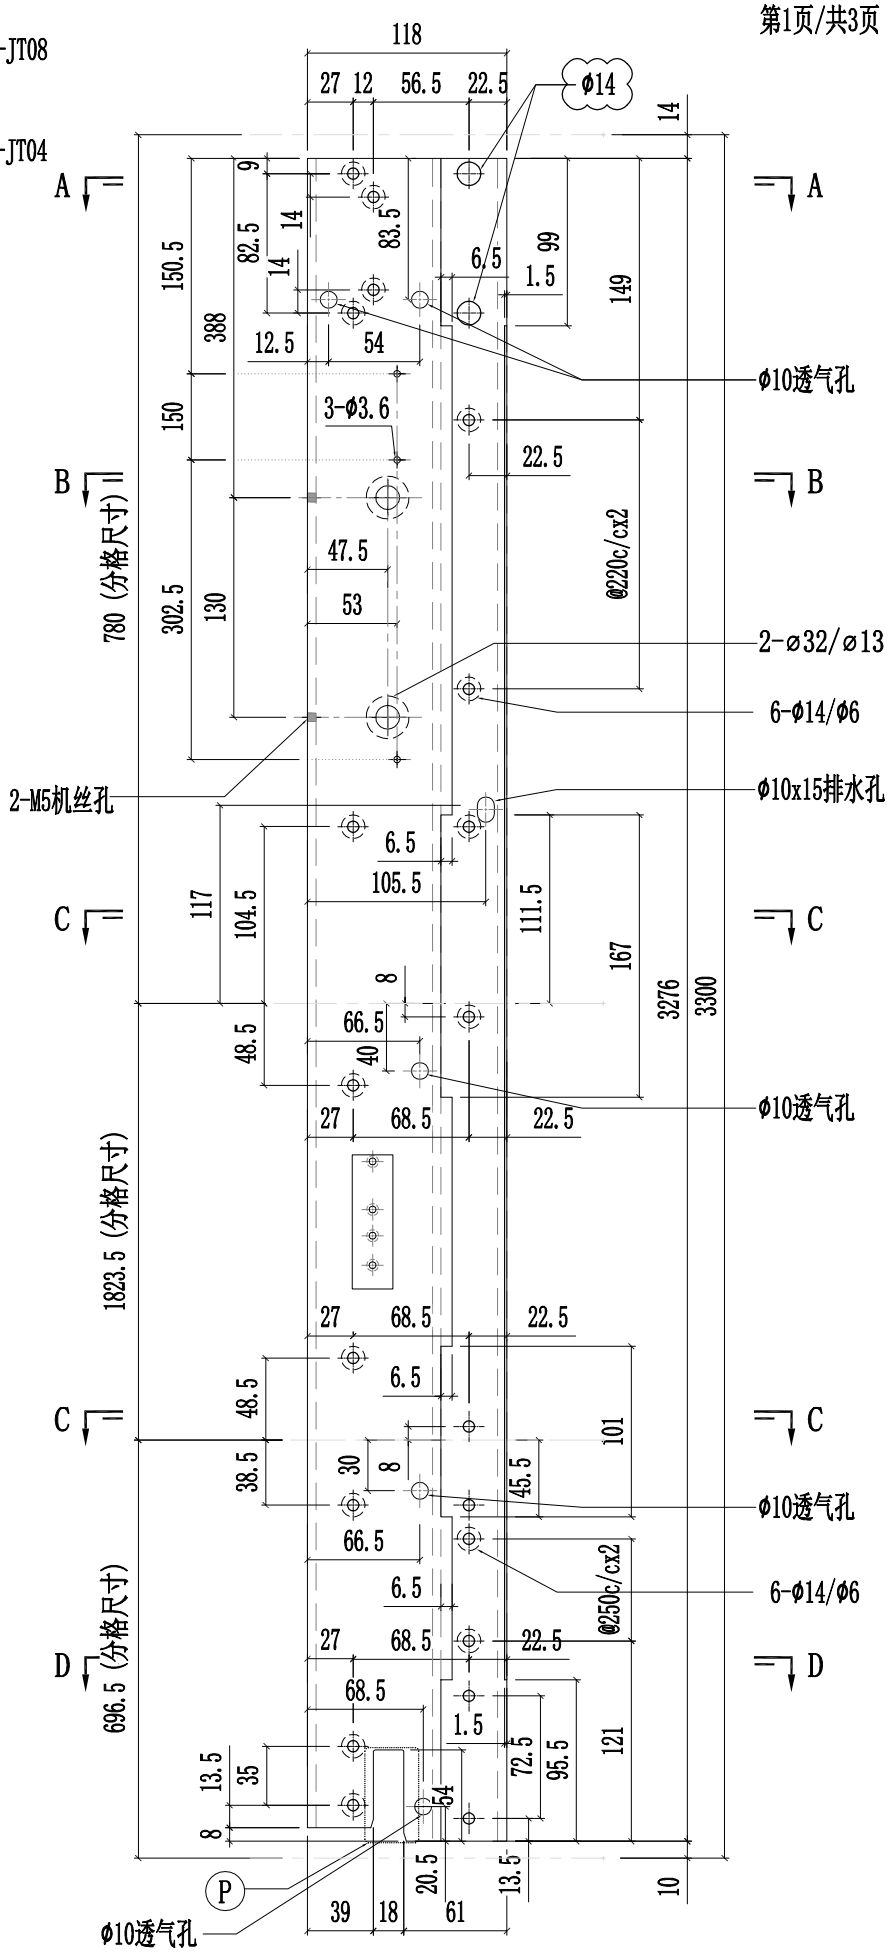


美特鋁質有限公司 MIDI Aluminium Fabricator Ltd.														
修改	A	B	C	採用	工廠	✓	地盤	-	工程號	J857	類別		物料號	-
日期	03.16	03.26	05.14	材料顏色	AL2:ECK3X10063S-XF1				地盤	啟德6552	制圖	陈梓豪 20220211	圖號	X86048-P10
									图纸名称	铝料加工图	復核	練松文 20220213	數量	-
									材料	X86048	批准	林仁安 20220215	單件重量	- (KG)

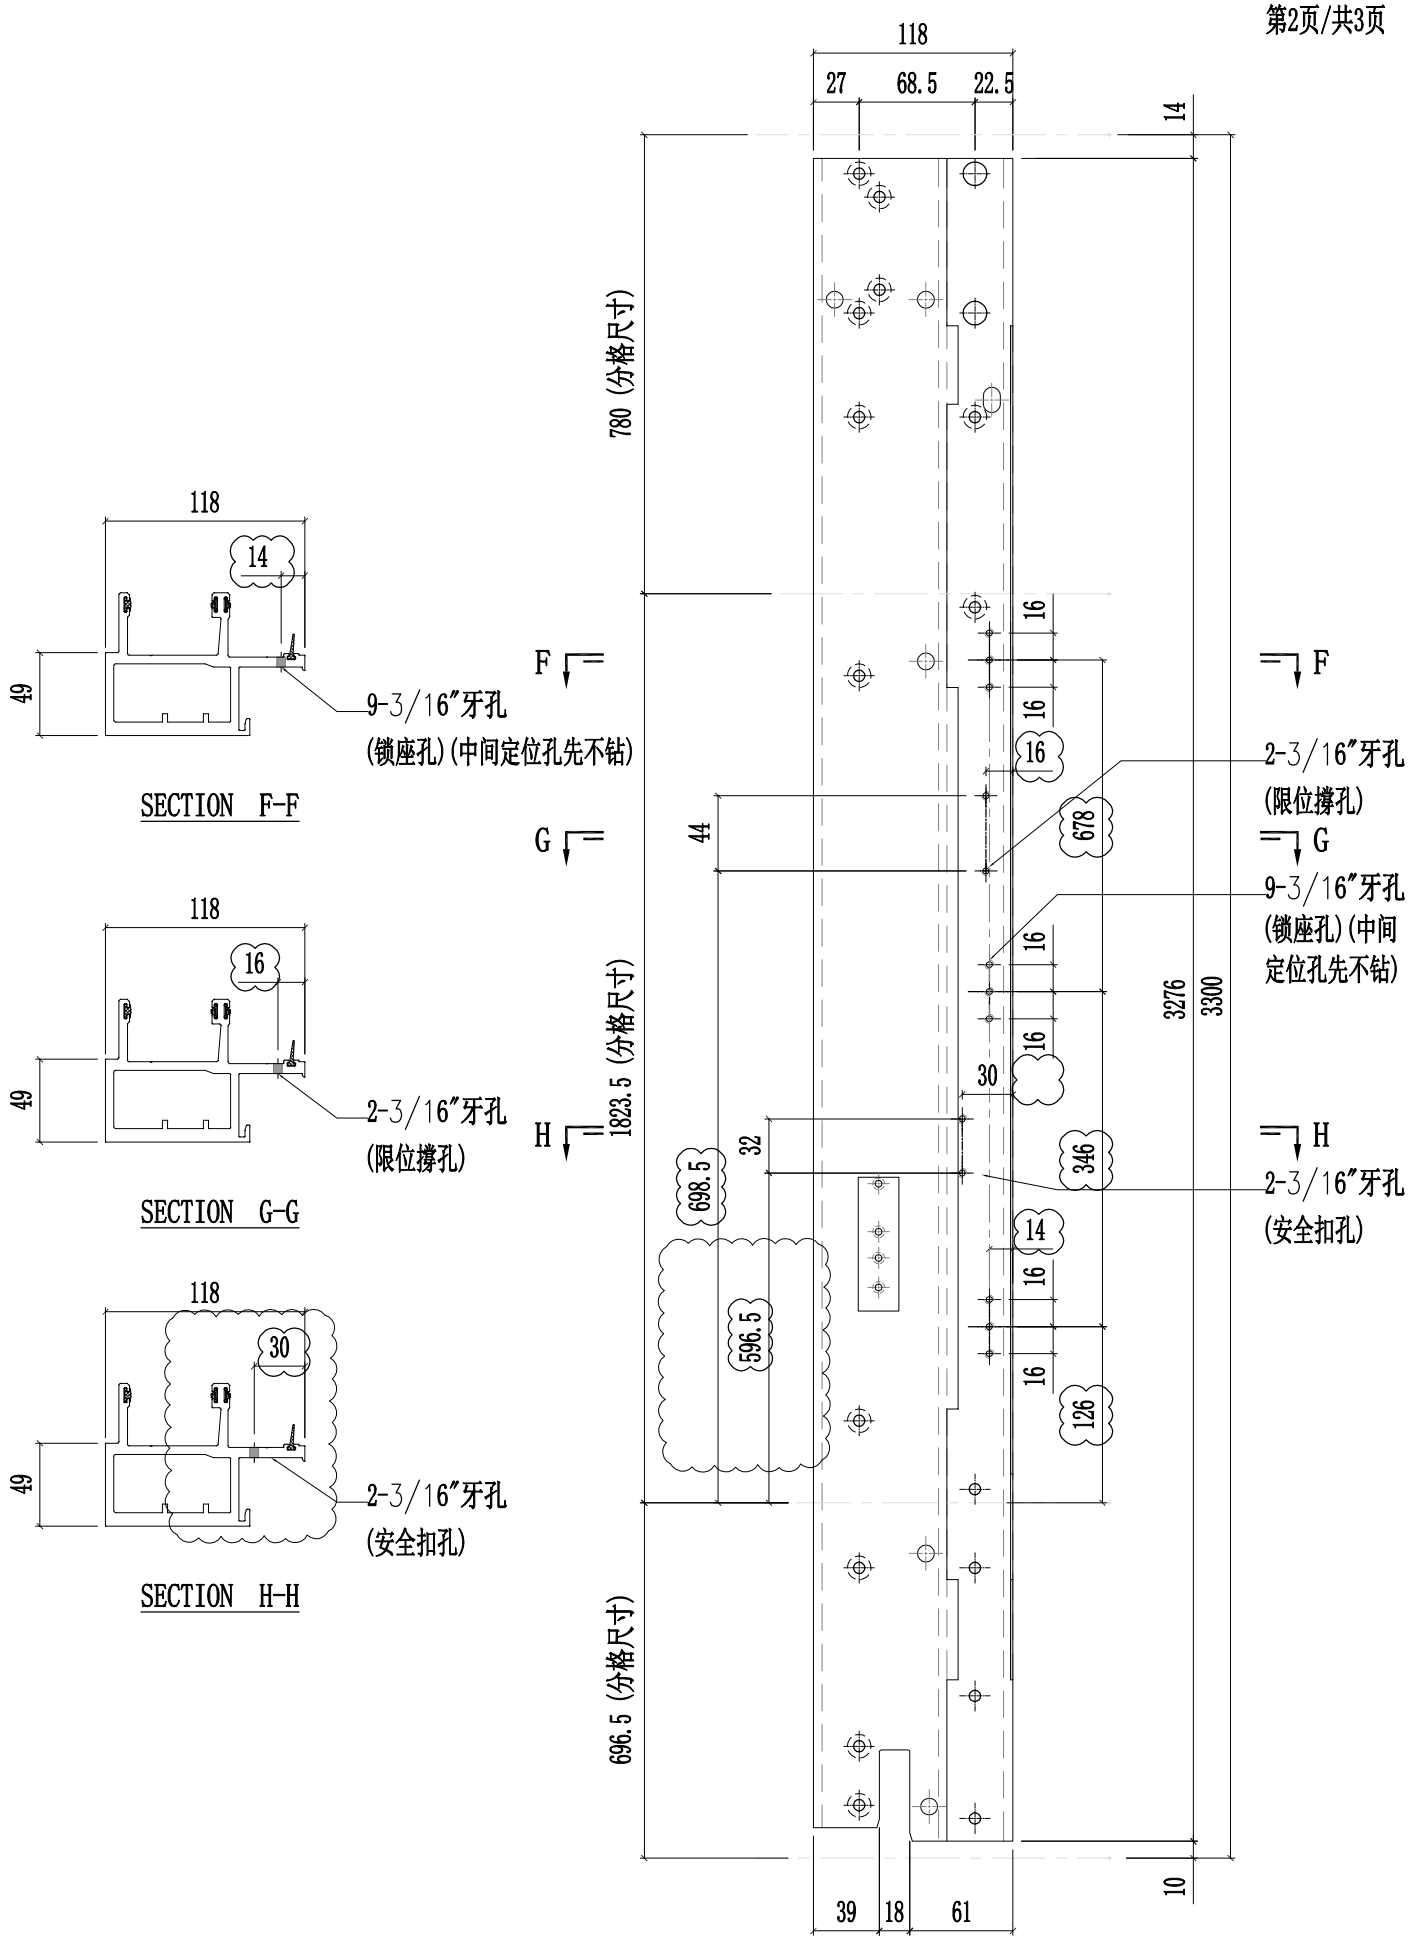


美特鋁質有限公司 MIDI Aluminium Fabricator Ltd.														
修改	A	B	C	採用	工廠	✓	地盤	-	图纸名称	铝料加工图	復核	練松文	20220213	數量	-
日期	03.16	03.26	05.14	材料颜色	AL2:ECK3X10063S-XF1				材料	X86048	批准	林仁安	20220215	單件重量	- (KG)


工程號	J857	類別		物料號	-		
地盘	啟德6552	制圖	陈梓豪	20220211	圖號	X86048-P10	

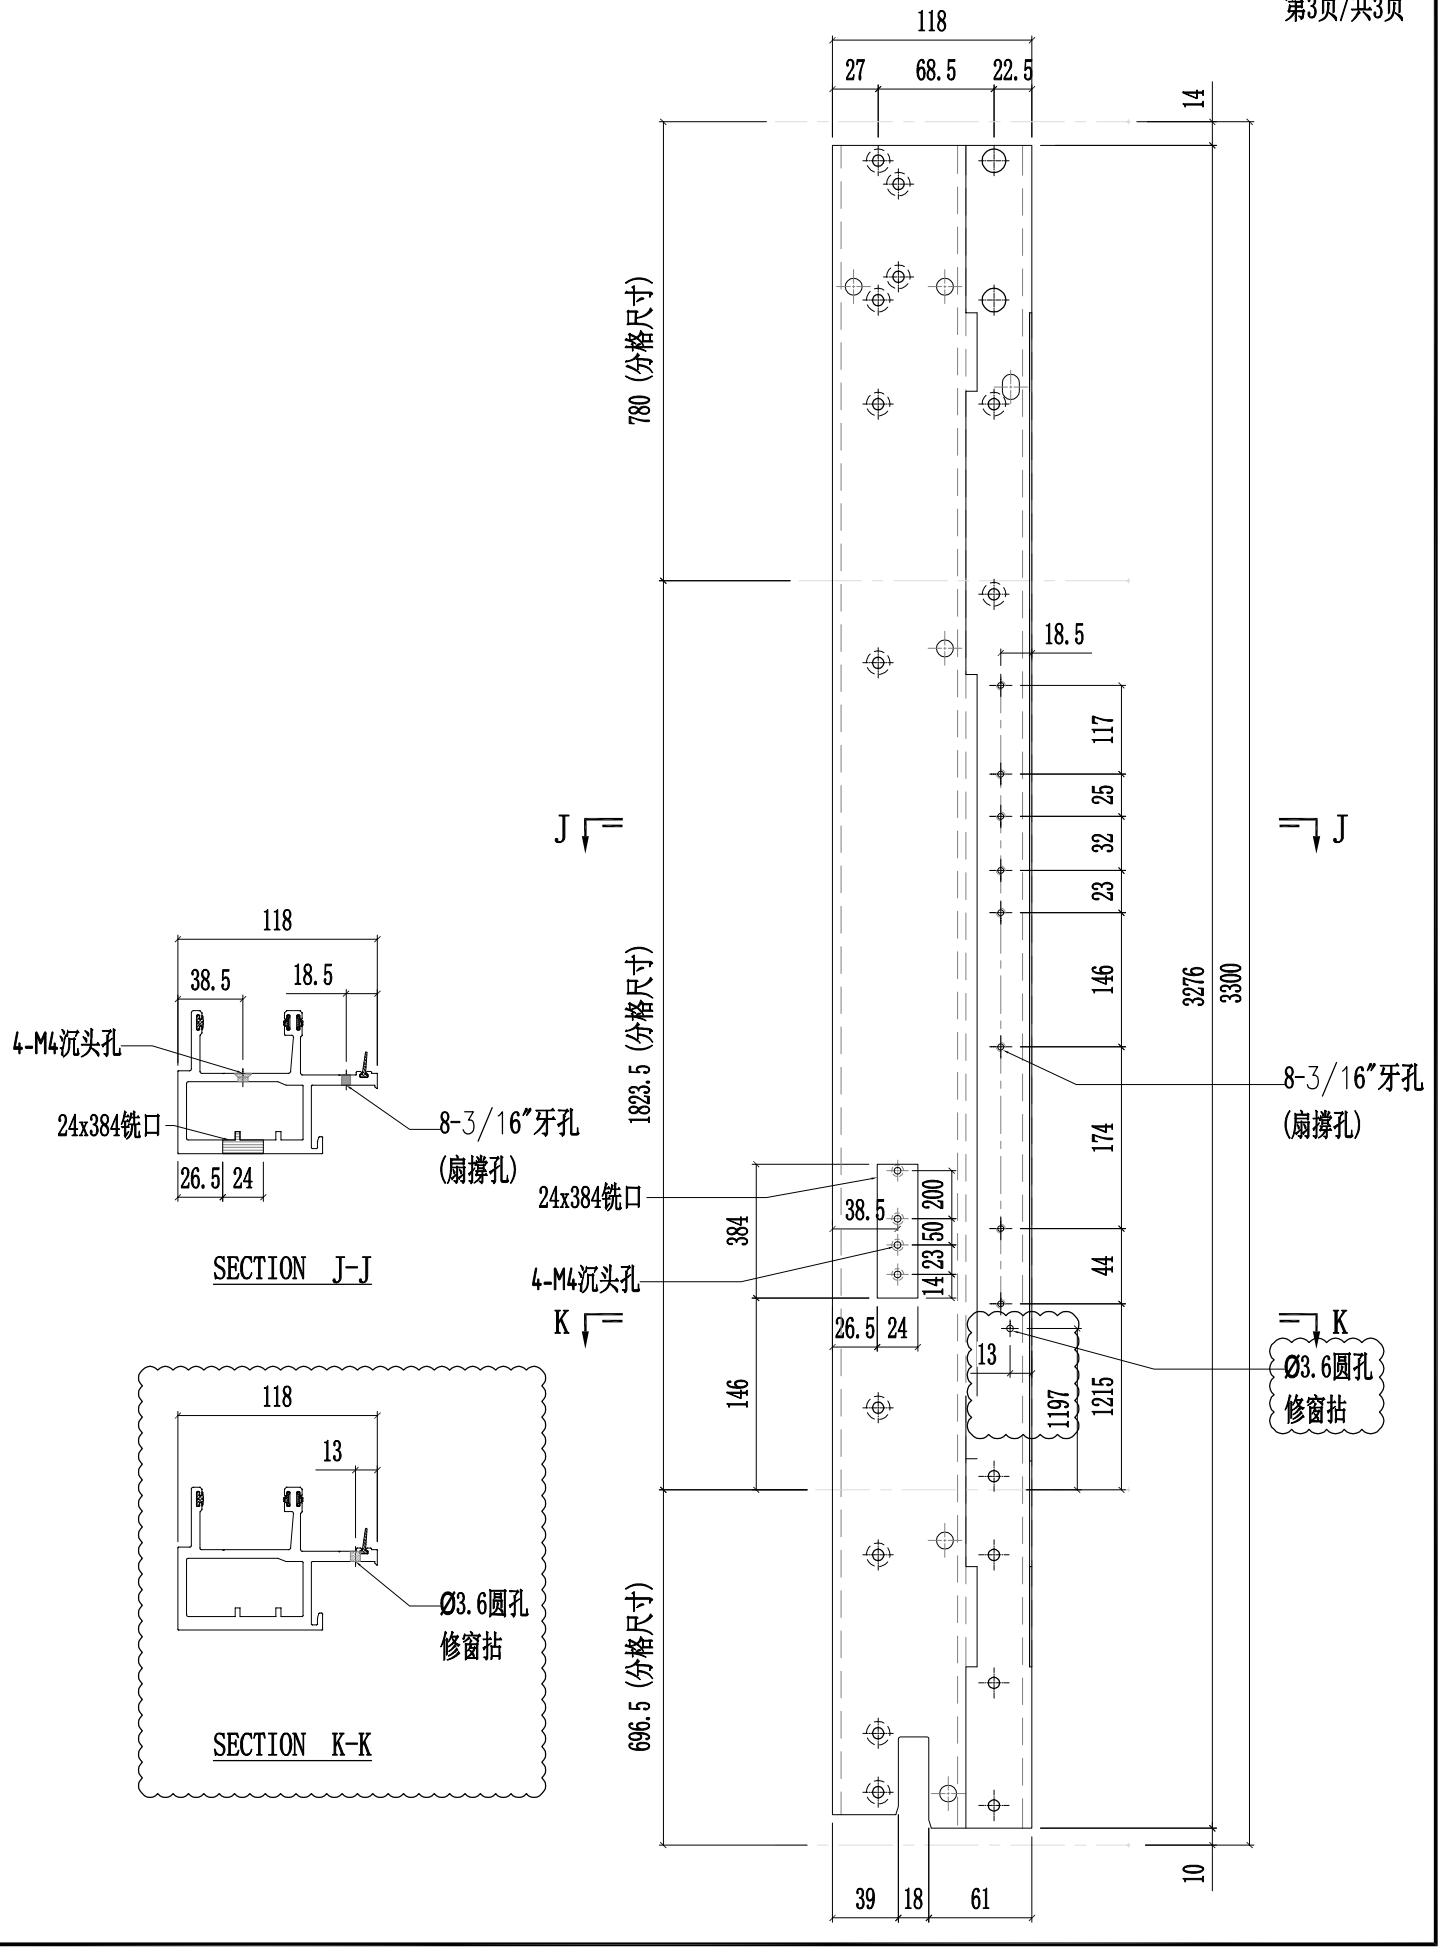


美特鋁質有限公司 MIDI Aluminium Fabricator Ltd.													
修改	A	B	C	採用	工廠	✓	地盤	-	工程號	J857	類別		物料號	-	
日期	03.16	04.06	05.14	材料顏色	AL2:ECK3X10063S-XF1				地盤	啟德6552	制圖	陈梓豪 20220211	圖號	X86048-P11
									图纸名称	铝料加工图	復核	練松文 20220213	數量	-
									材料	X86048	批准	林仁安 20220215	單件重量	- (KG)

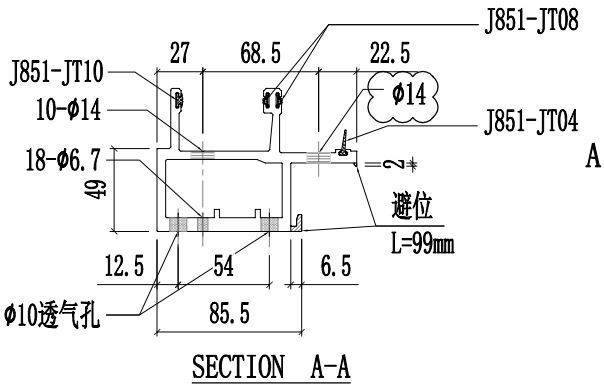


SECTION A-A

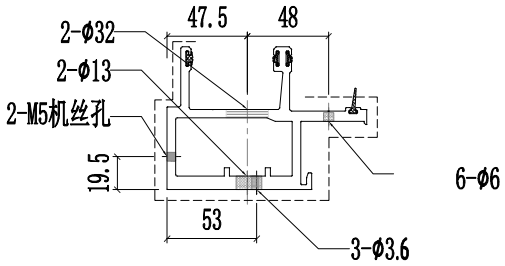


SECTION B-B

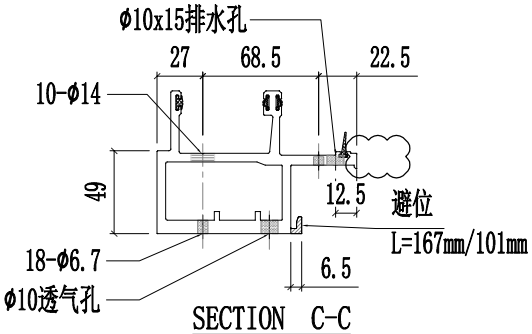


SECTION C-C

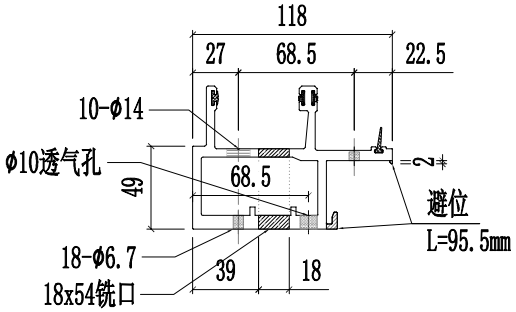


SECTION D-D

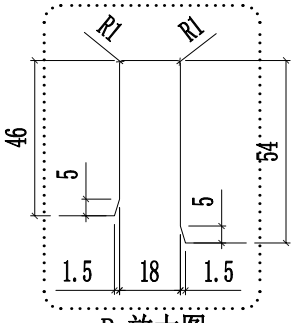


P 放大图

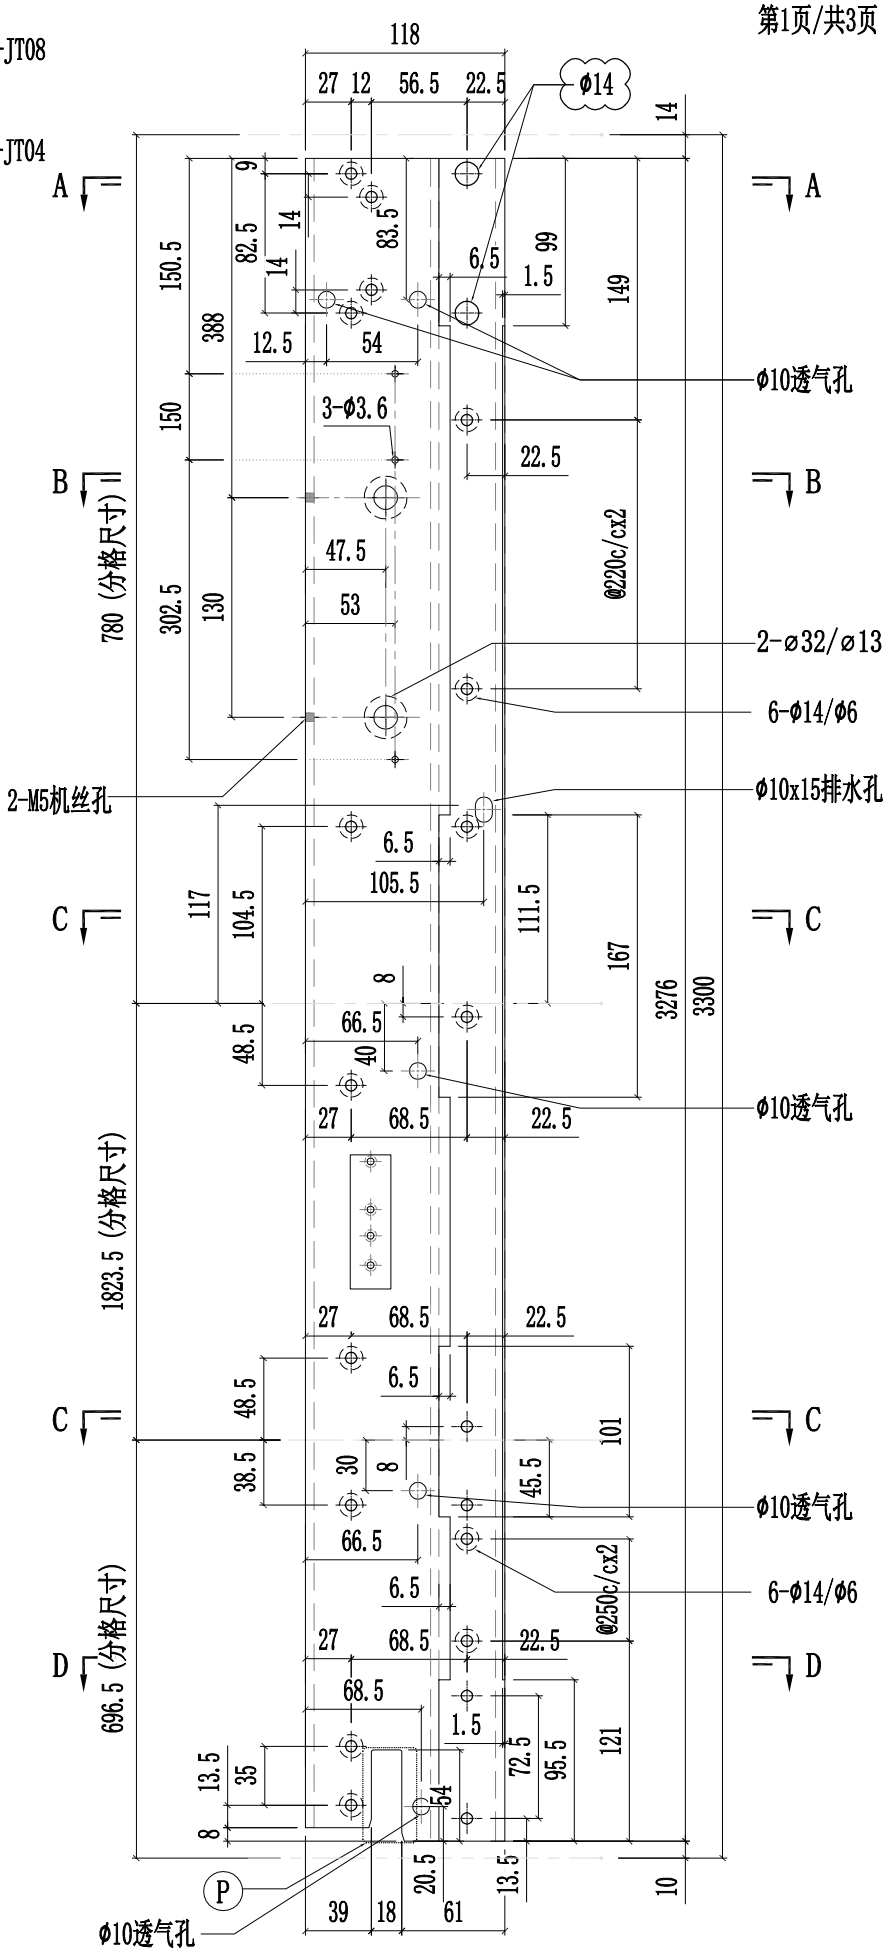


美特鋁質有限公司 MIDI Aluminium Fabricator Ltd.											
				工程號	J857	類別		物料號	-		
				地盘	啟德6552	制圖	陈梓豪	20220211	圖號	X86048-P11	
修改	A	C	採用 工廠 ✓ 地盤 -	图纸名称	铝料加工图	復核	練松文	20220213	數量	-	
日期	03.16	05.14	材料颜色 AL2:ECK3X10063S-XF1	材料	X86048	批准	林仁安	20220215	單件重量	-	(KG)

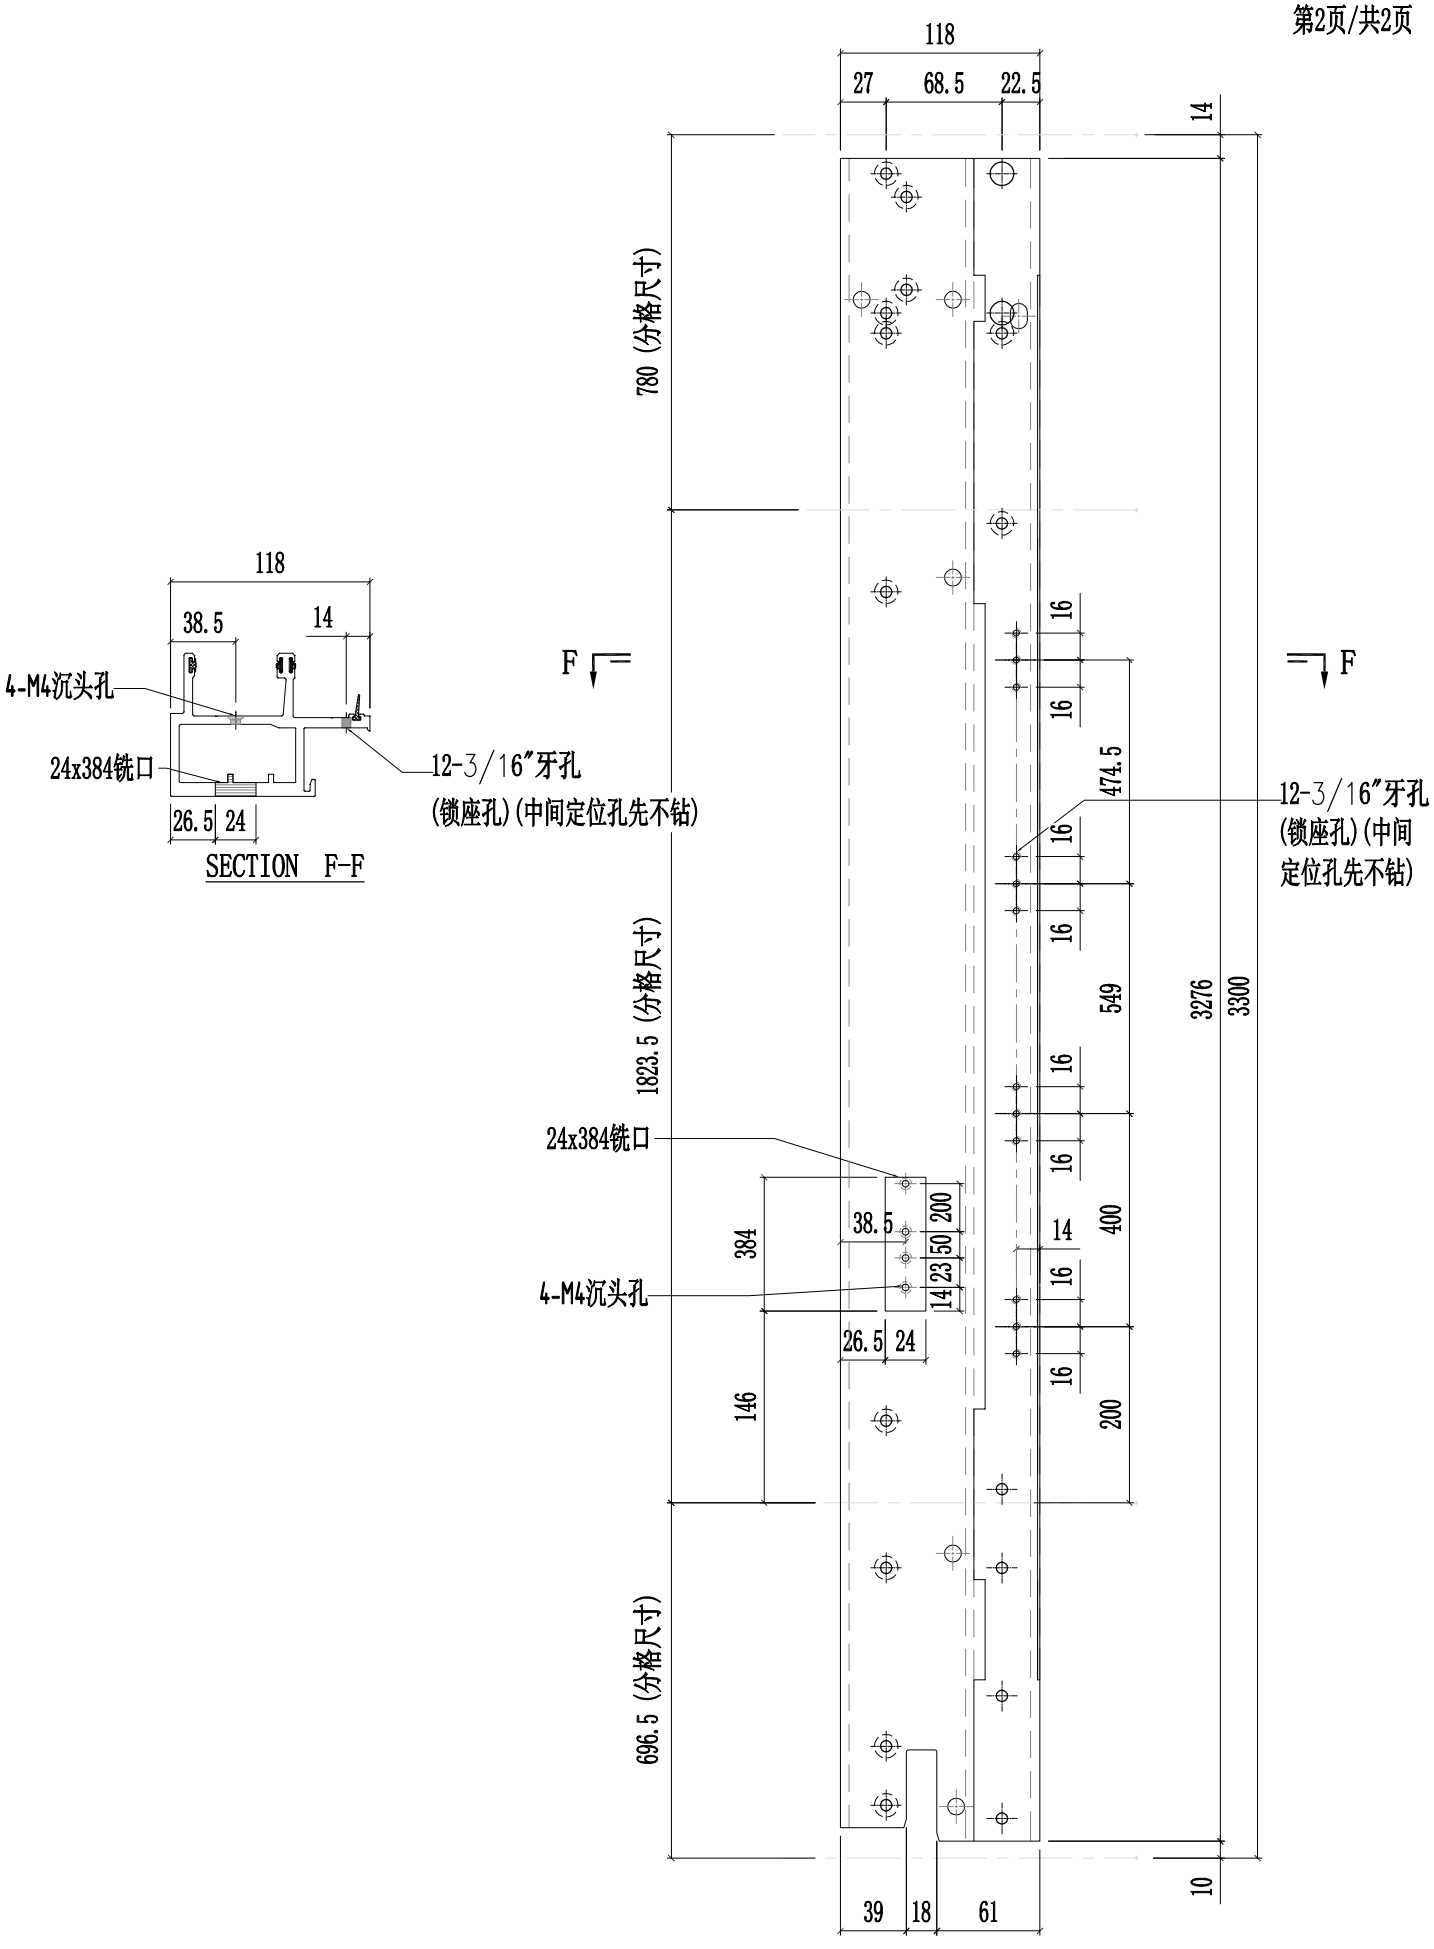


美特鋁質有限公司 MIDI Aluminium Fabricator Ltd.													
修改	A	B	C	採用	工廠	✓	地盤	-	工程號	J857	類別		物料號	-		
日期	03.16	04.26	05.09	材料顏色	AL2:ECK3X10063S-XF1				地盤	啟德6552	制圖	陳梓豪 20220211	圖號	X86049-P01		
									图纸名称	铝料加工图	復核	練松文 20220213	數量	-		
									材料	X86049	批准	林仁安 20220215	單件重量	-		(KG)

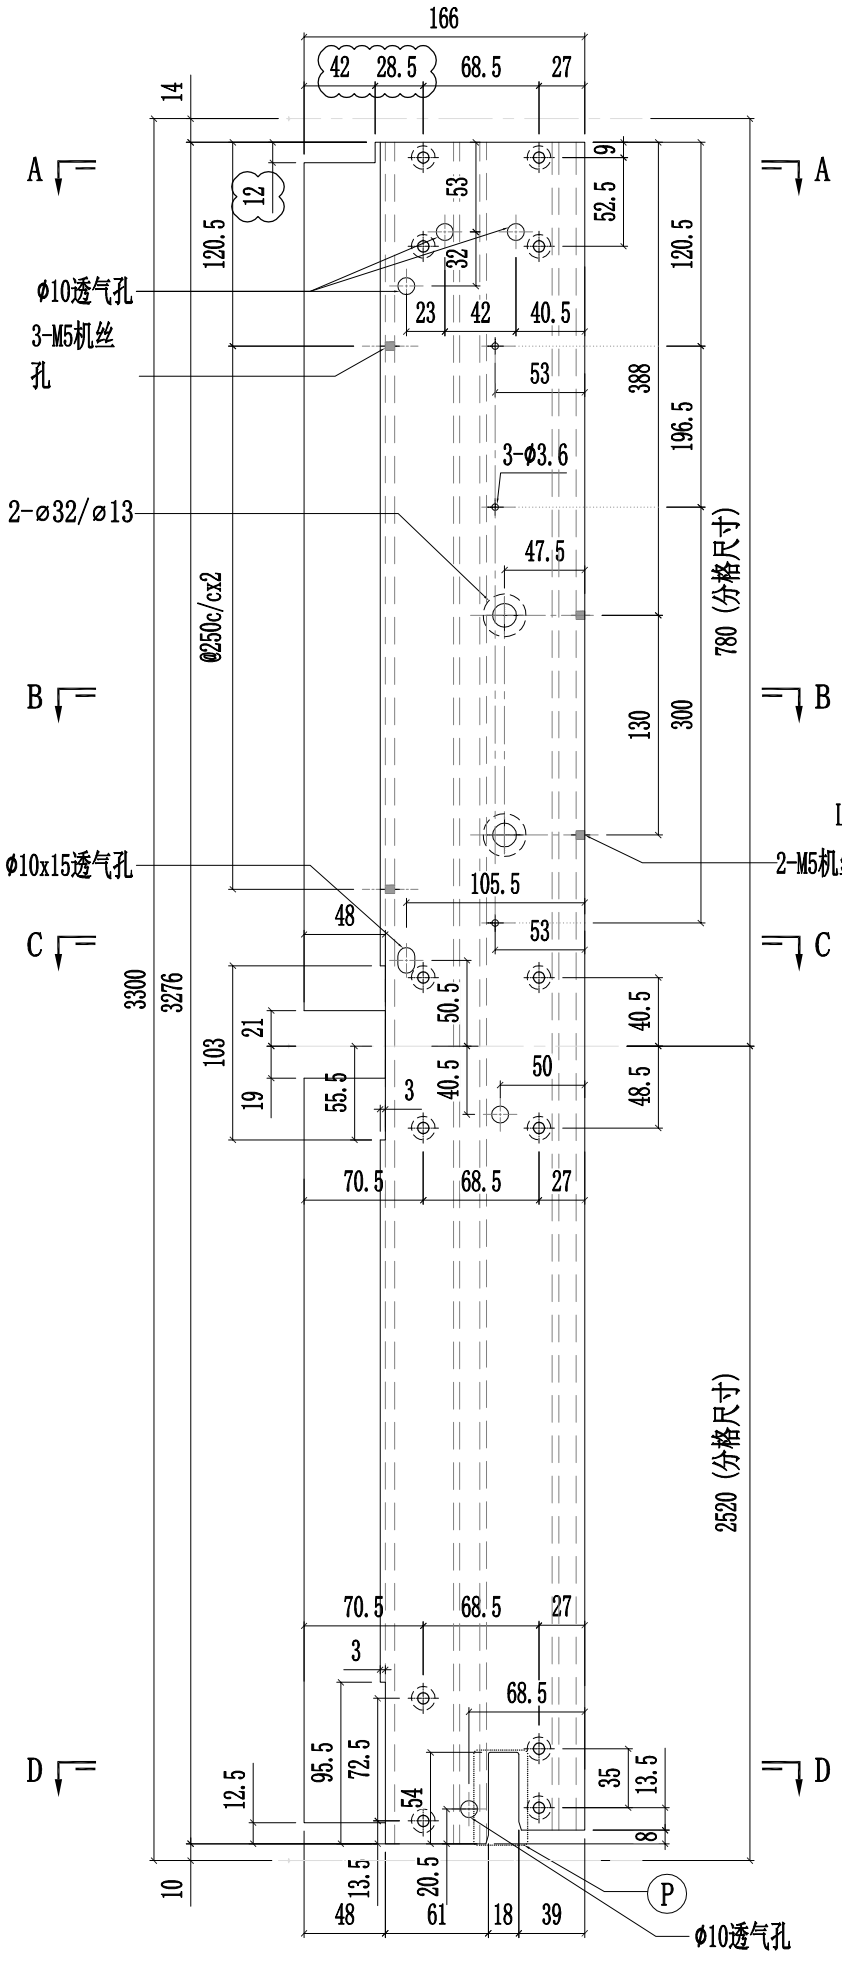


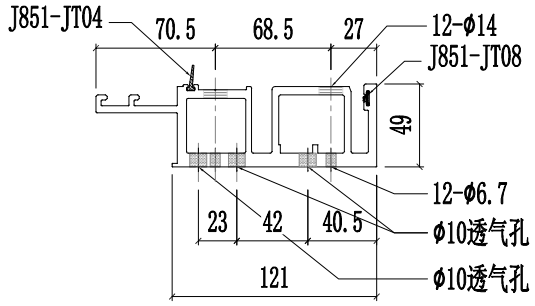


SECTION A-A

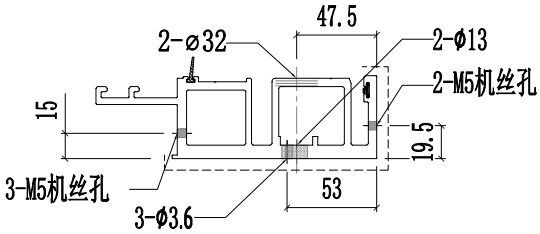


SECTION B-B

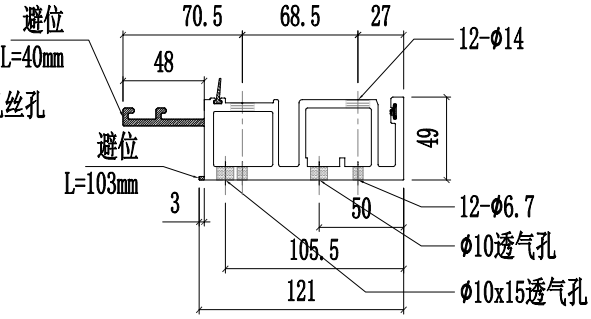

SECTION C-C

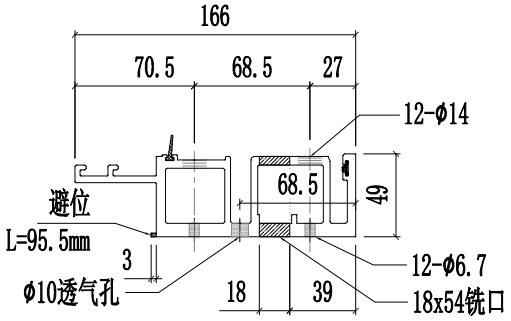



SECTION D-D

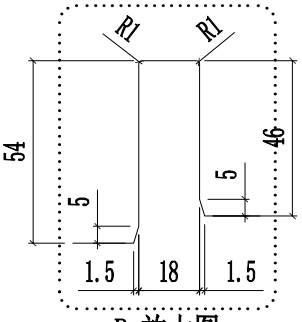


P 放大图

美特鋁質有限公司 MIDI Aluminium Fabricator Ltd.													
工程號	J857	類別		物料號	-								
地盤	啟德6552	制圖	陳梓豪	20220211	圖號	X86049-P02							
修改	A	B	D	採用	工廠	✓	地盤	-	图纸名称	铝料加工图	復核	練松文	20220213	數量	-		
日期	03.16	03.30	05.09	材料颜色	AL2:ECK3X10063S-XF1				材料	X86049	批准	林仁安	20220215	單件重量	-	(KG)	

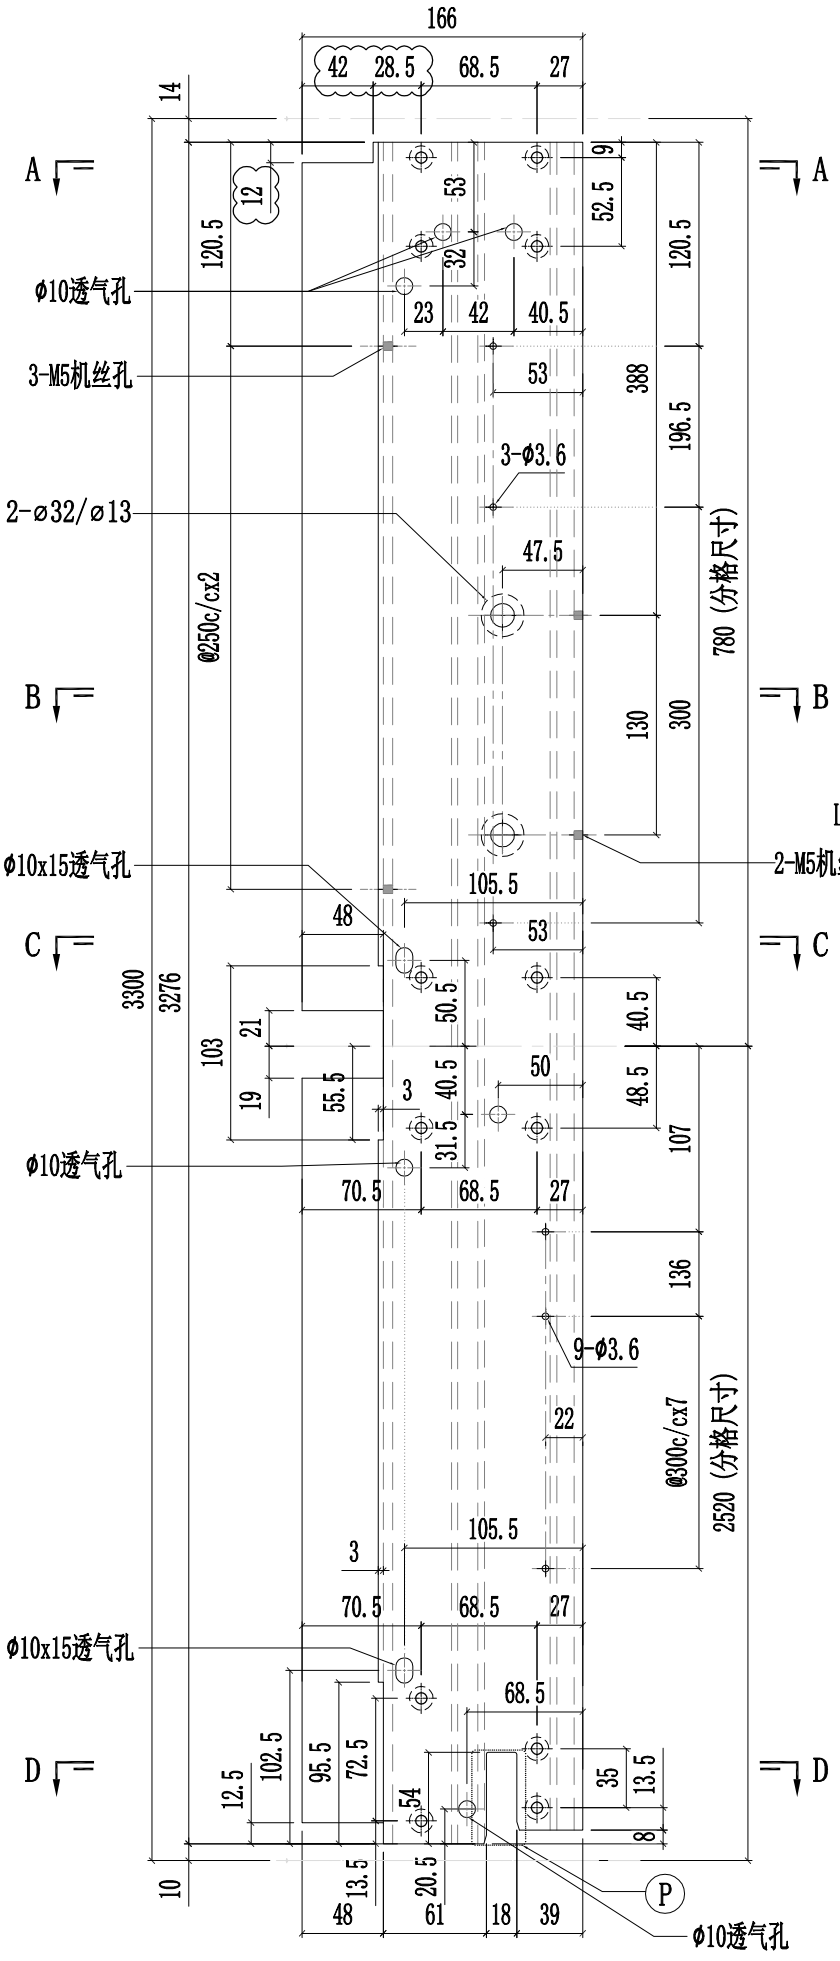


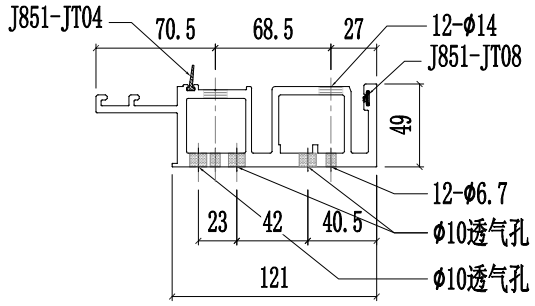


SECTION A-A

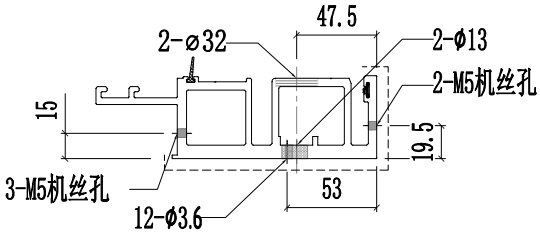


SECTION B-B

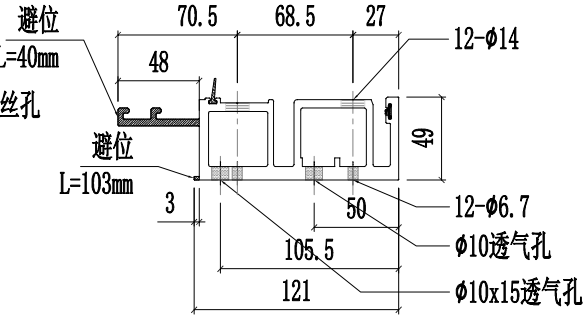

SECTION C-C

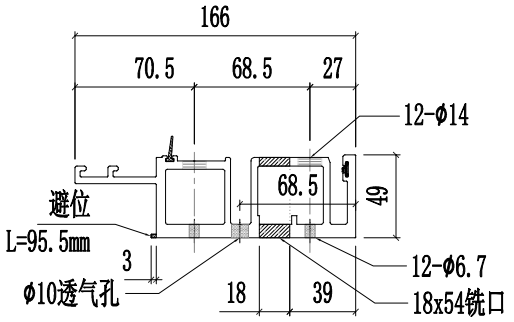



SECTION D-D

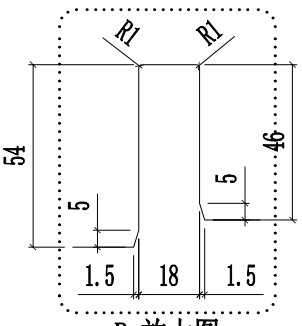


P 放大图

美特鋁質有限公司 MIDI Aluminium Fabricator Ltd.													
工程號	J857	類別		物料號	-								
地盤	啟德6552	制圖	陳梓豪	20220211	圖號	X86049-P03							
修改	A	B	C	採用	工廠	✓	地盤	-	图纸名称	铝料加工图	復核	練松文	20220213	數量	-		
日期	03.16	04.26	05.09	材料颜色	AL2:ECK3X10063S-XF1				材料	X86049	批准	林仁安	20220215	單件重量	-	(KG)	

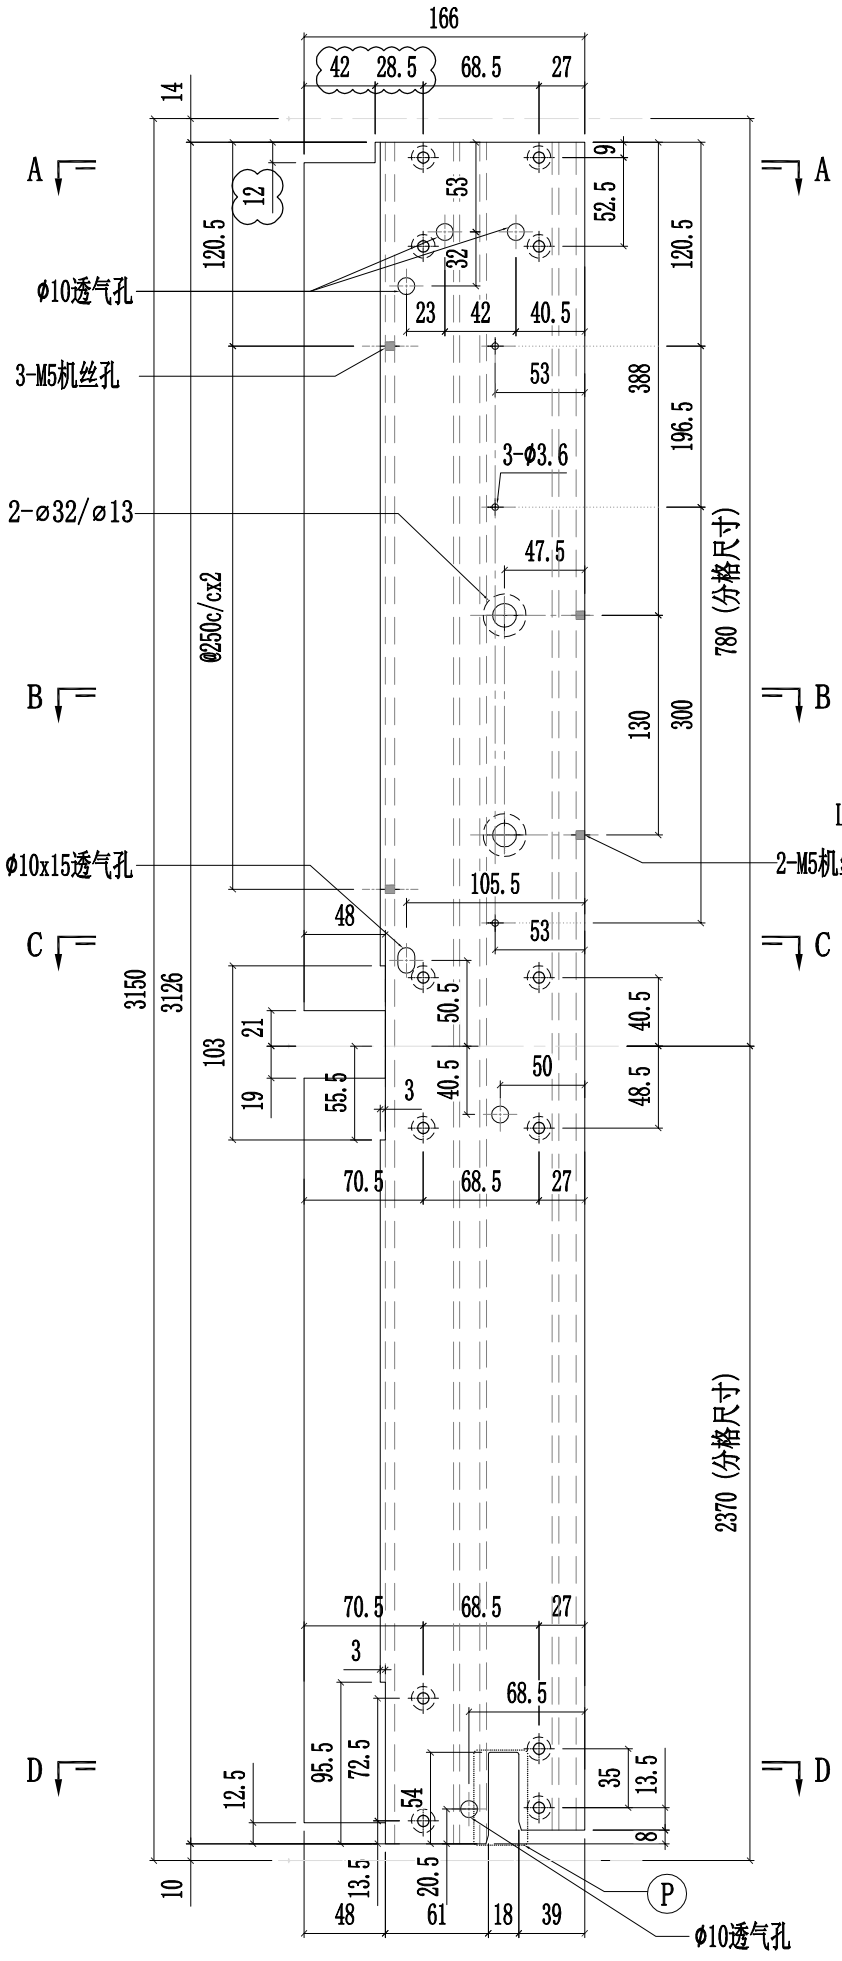


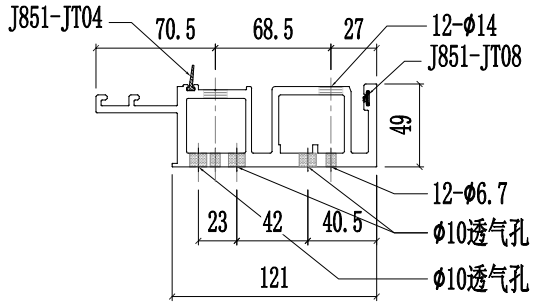


SECTION A-A

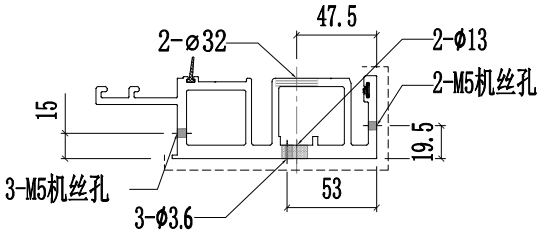


SECTION B-B

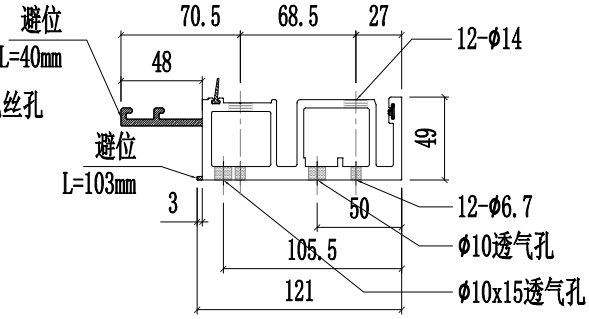

SECTION C-C

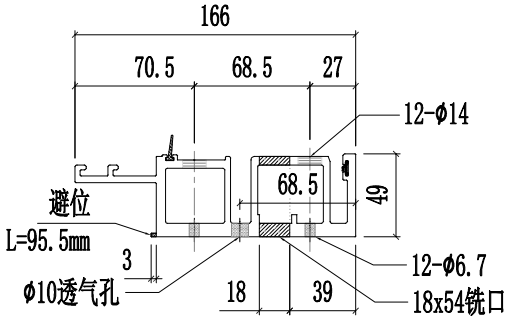



SECTION D-D

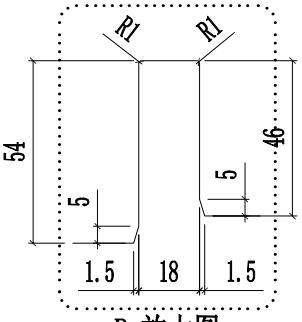


P 放大图

美特鋁質有限公司 MIDI Aluminium Fabricator Ltd.														
修改	A	B	C	採用	工廠	✓	地盤	-	工程號	J857	類別		物料號	-		
日期	03.16	04.26	05.09	材料顏色	AL2:ECK3X10063S-XF1				地盤	啟德6552	制圖	陈梓豪 20220211	圖號	X86049-P04
									图纸名称	铝料加工图	復核	練松文 20220213	數量	-
									材料	X86049	批准	林仁安 20220215	單件重量	- (KG)

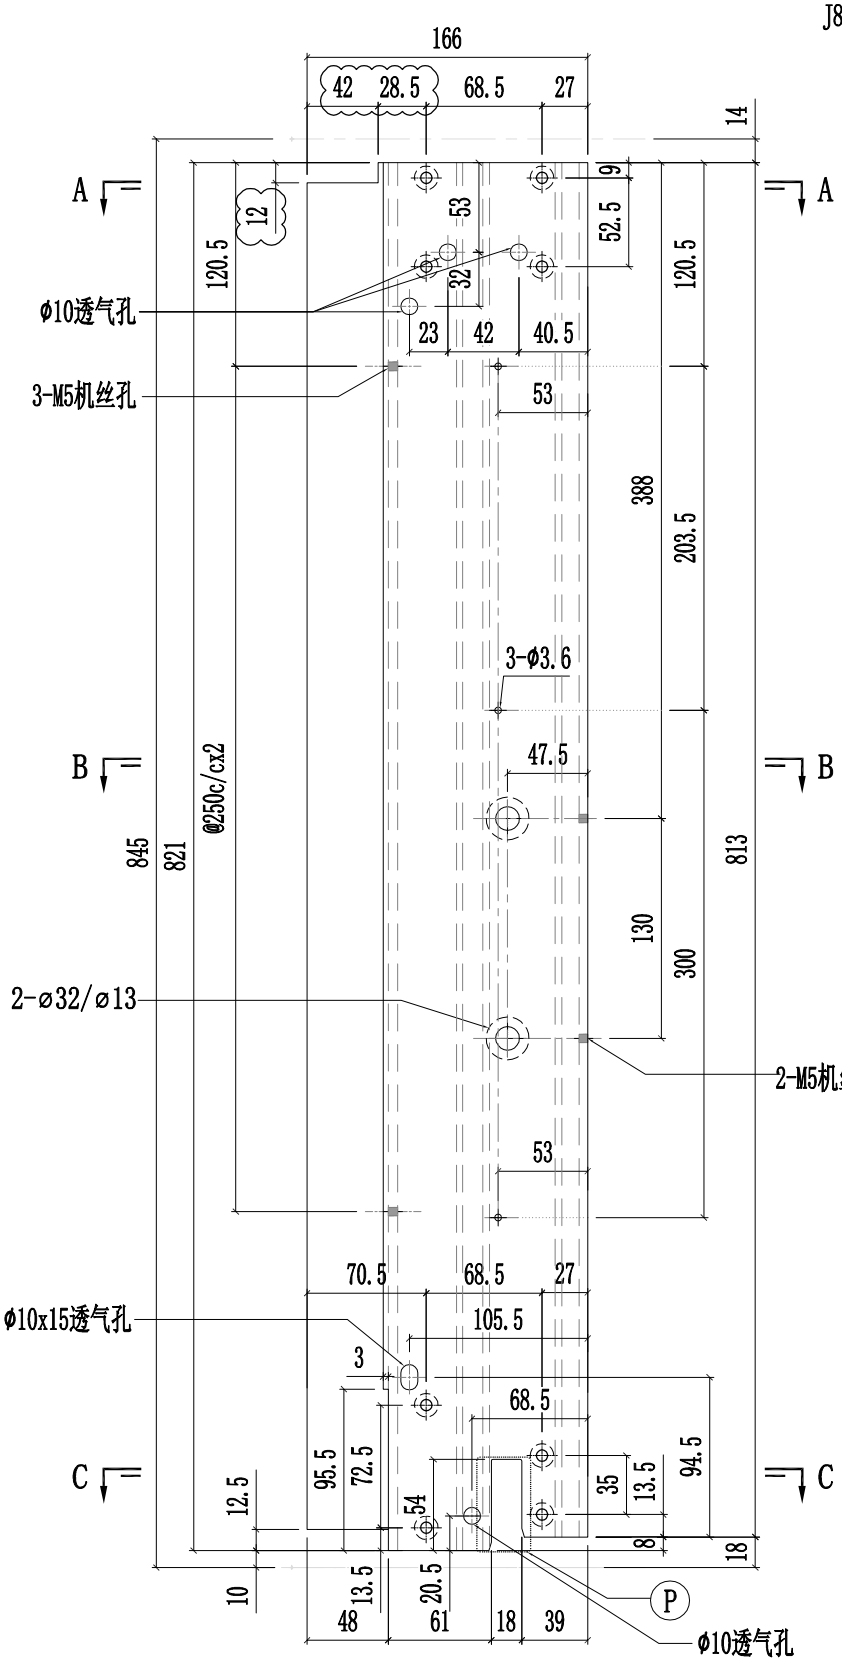


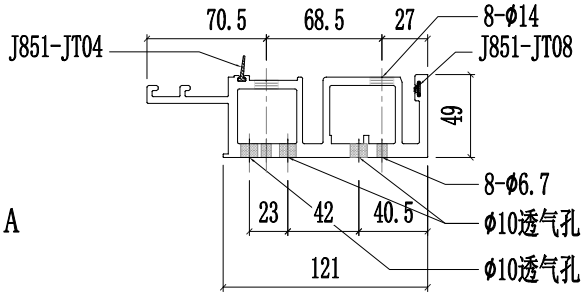


SECTION A-A

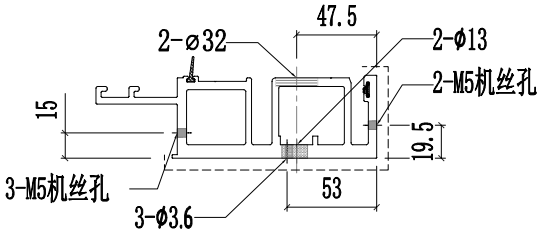

SECTION B-B

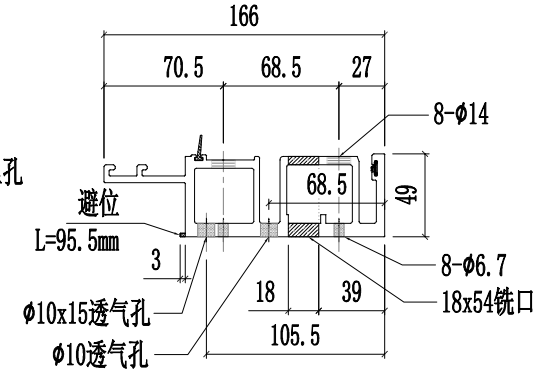



SECTION C-C

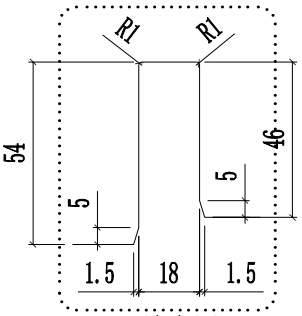


P 放大图

美特鋁質有限公司 MIDI Aluminium Fabricator Ltd.													
工程號	J857	類別		物料號	-								
地盤	啟德6552	制圖	陳梓豪	20220211	圖號	X86049-P05							
修改	A	B	C	採用	工廠	✓	地盤	-	图纸名称	铝料加工图	復核	練松文	20220213	數量	-		
日期	03.16	04.26	05.09	材料颜色	AL2:ECK3X10063S-XF1				材料	X86049	批准	林仁安	20220215	單件重量	-	(KG)	

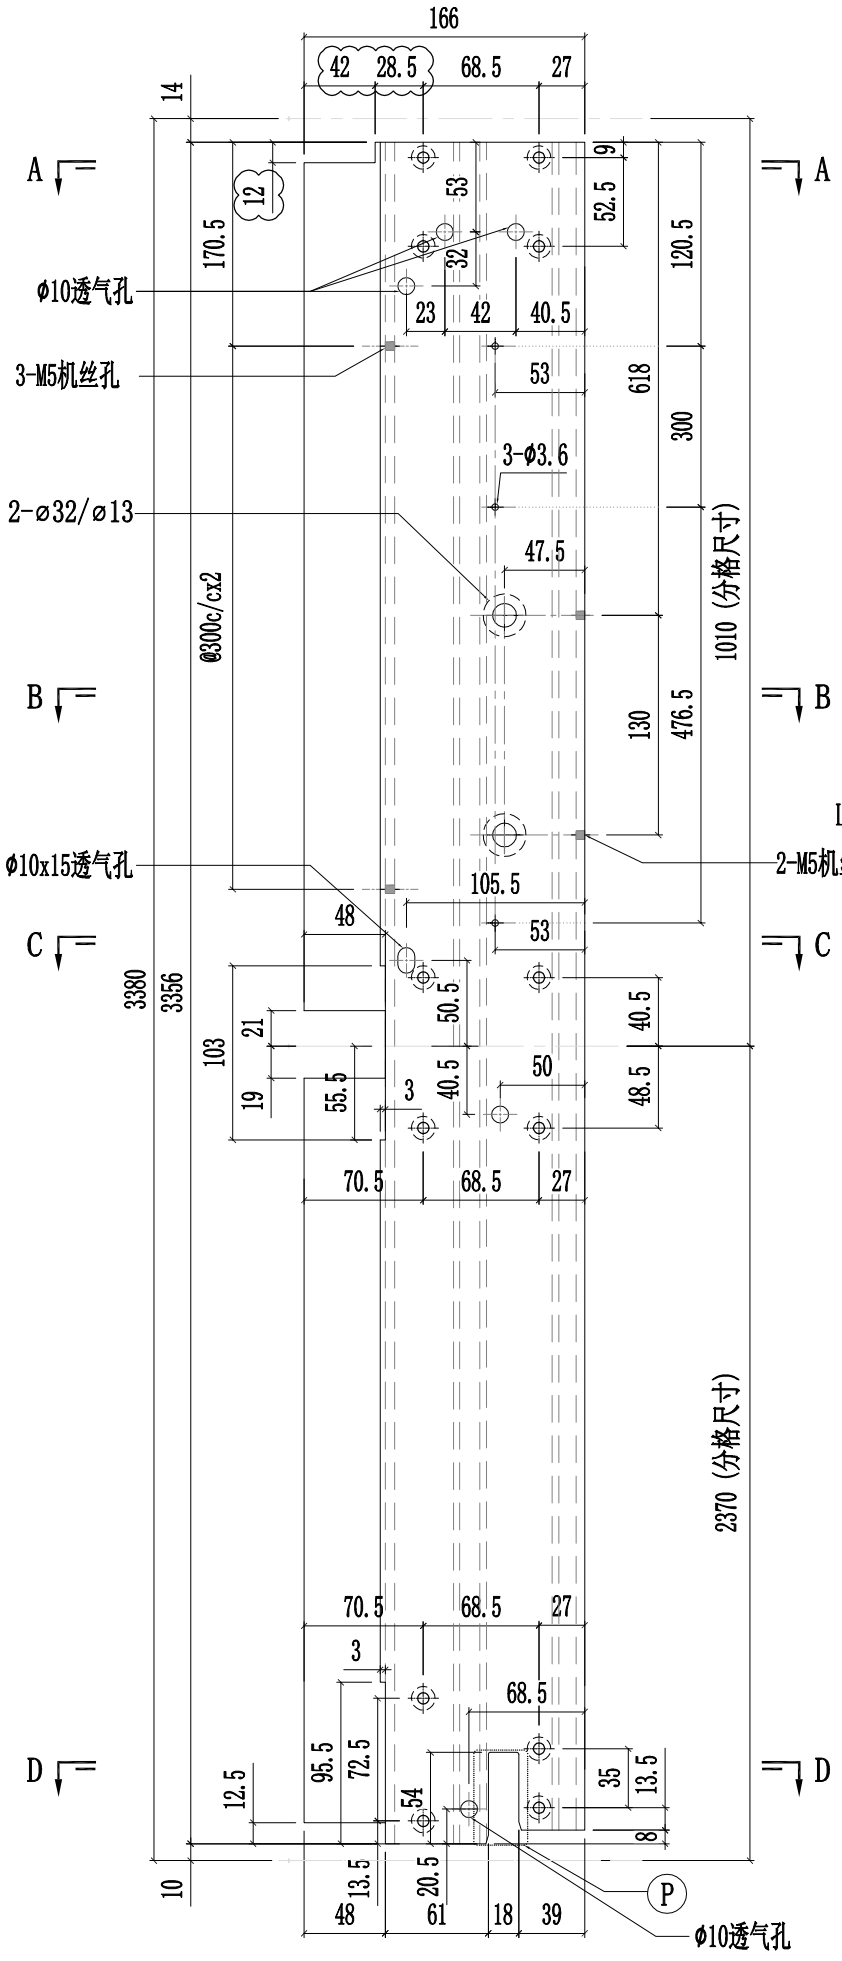


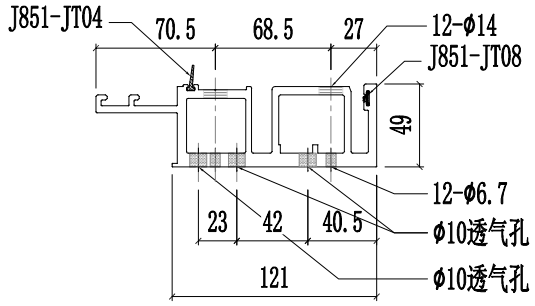


SECTION A-A

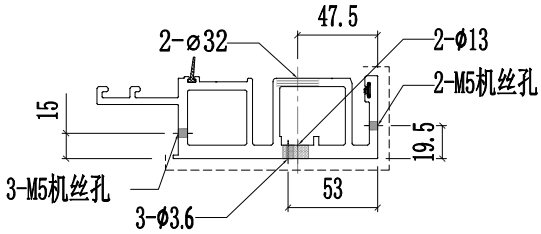


SECTION B-B

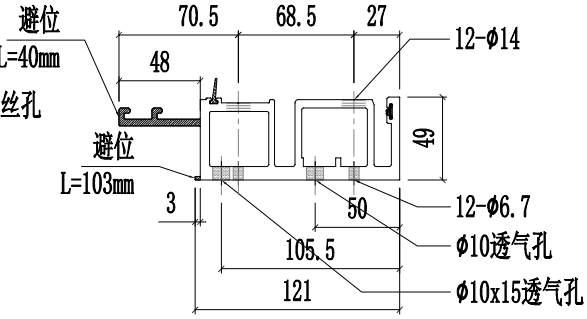

SECTION C-C

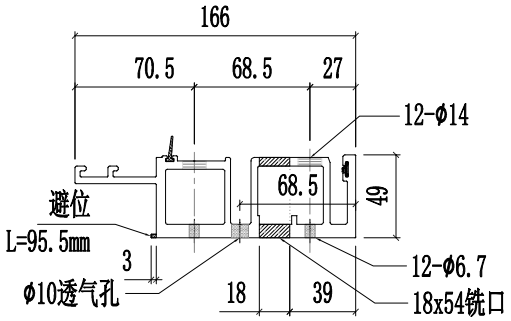



SECTION D-D

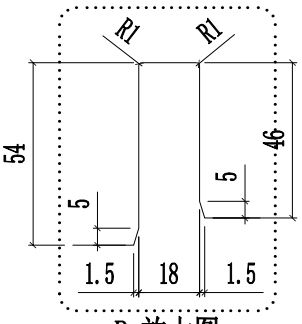


P 放大图

美特鋁質有限公司 MIDI Aluminium Fabricator Ltd.														
修改	A	B	C	採用	工廠	✓	地盤	-	工程號	J857	類別		物料號	-		
日期	03.16	04.26	05.09	材料顏色	AL2:ECK3X10063S-XF1				地盤	啟德6552	制圖	陳梓豪 20220211	圖號	X86049-P06
									图纸名称	铝料加工图	復核	練松文 20220213	數量	-
									材料	X86049	批准	林仁安 20220215	單件重量	- (KG)

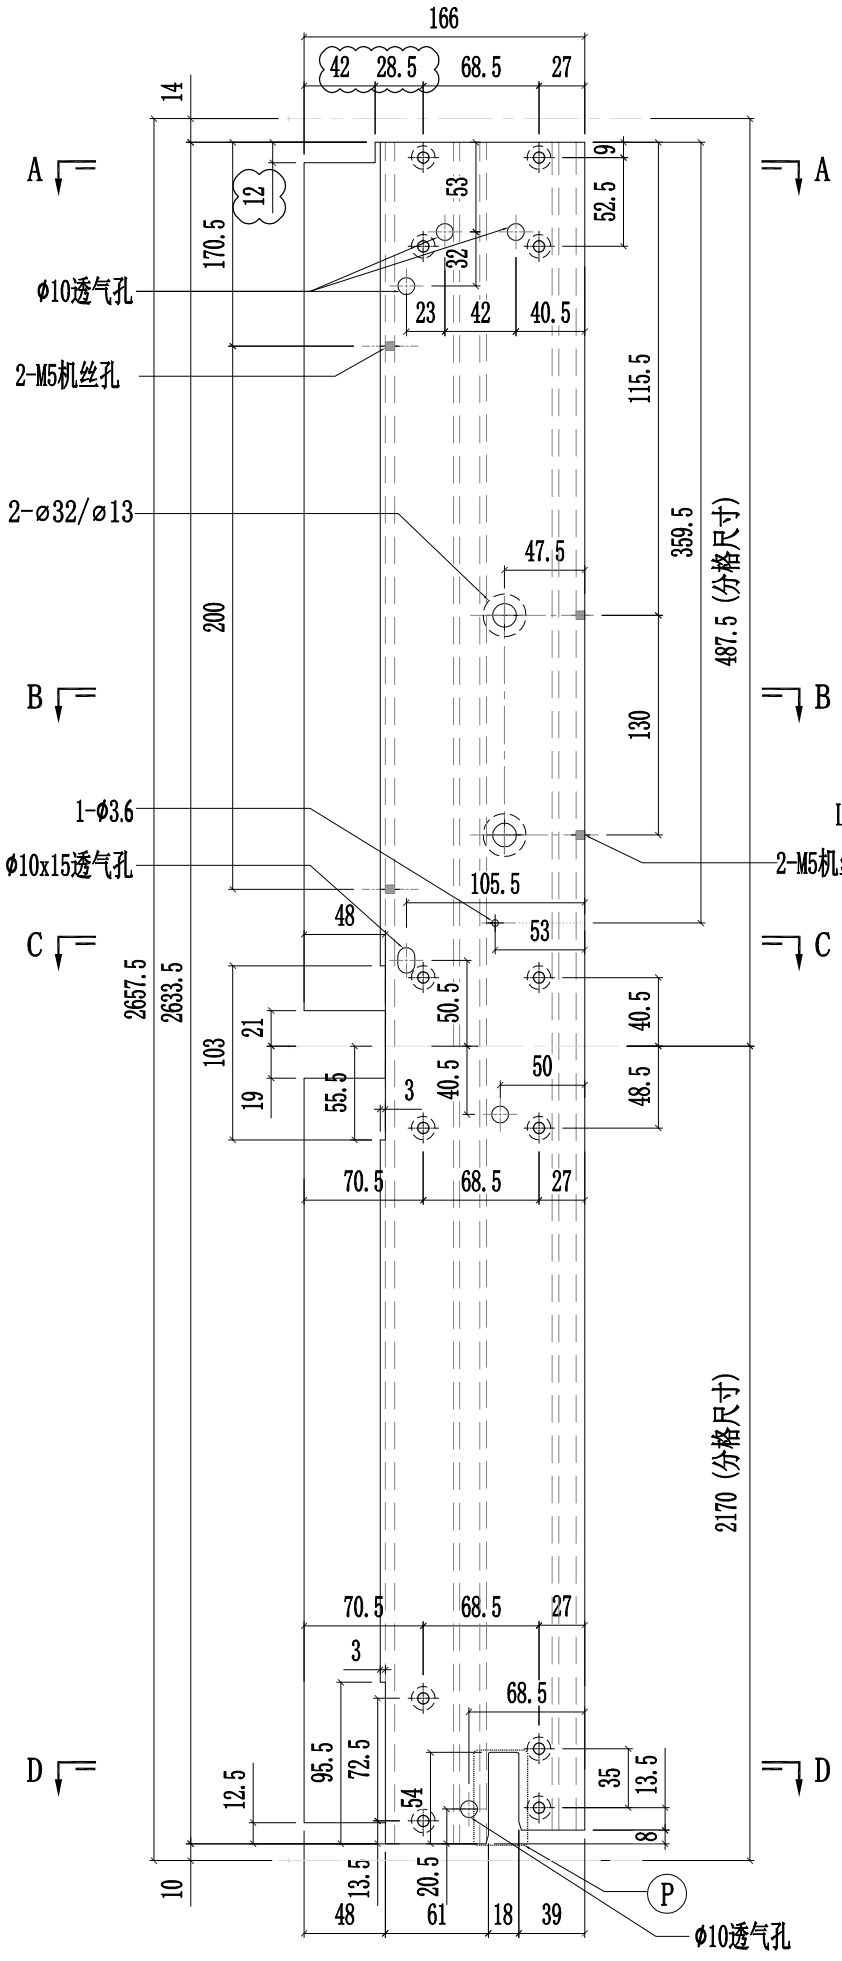


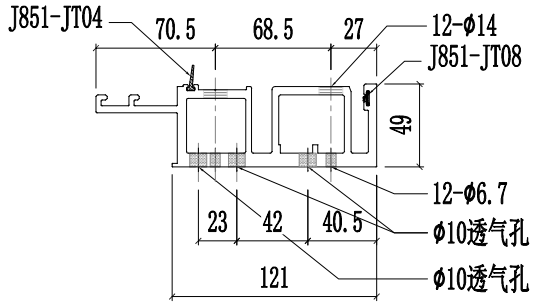


SECTION A-A

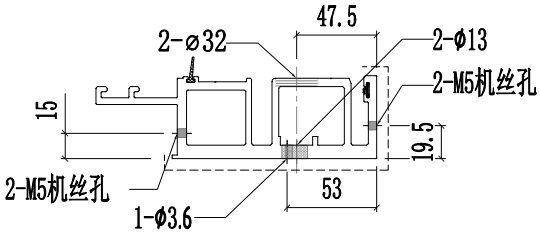


SECTION B-B

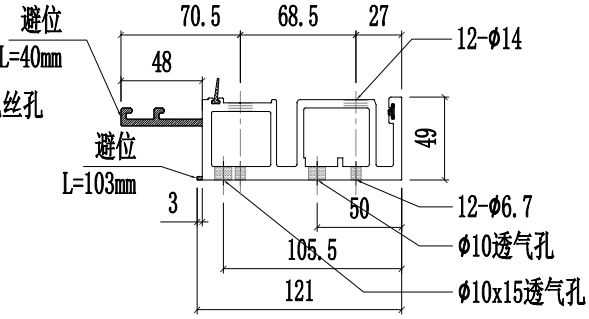

SECTION C-C

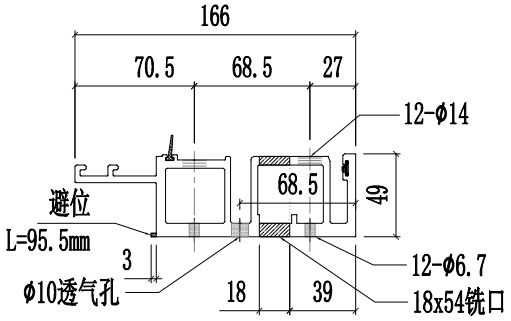



SECTION D-D

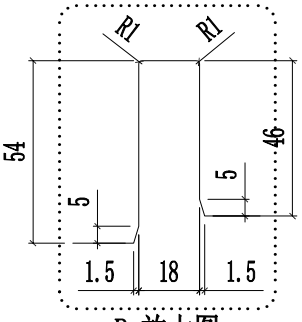


P 放大图

美特鋁質有限公司 MIDI Aluminium Fabricator Ltd.													
工程號	J857	類別		物料號	-								
地盤	啟德6552	制圖	陳梓豪	20220211	圖號	X86049-P08							
修改	A	B	C	採用	工廠	✓	地盤	-	图纸名称	铝料加工图	復核	練松文	20220213	數量	-
日期	03.16	04.26	05.09	材料颜色	AL2:ECK3X10063S-XF1				材料	X86049	批准	林仁安	20220215	單件重量	- (KG)

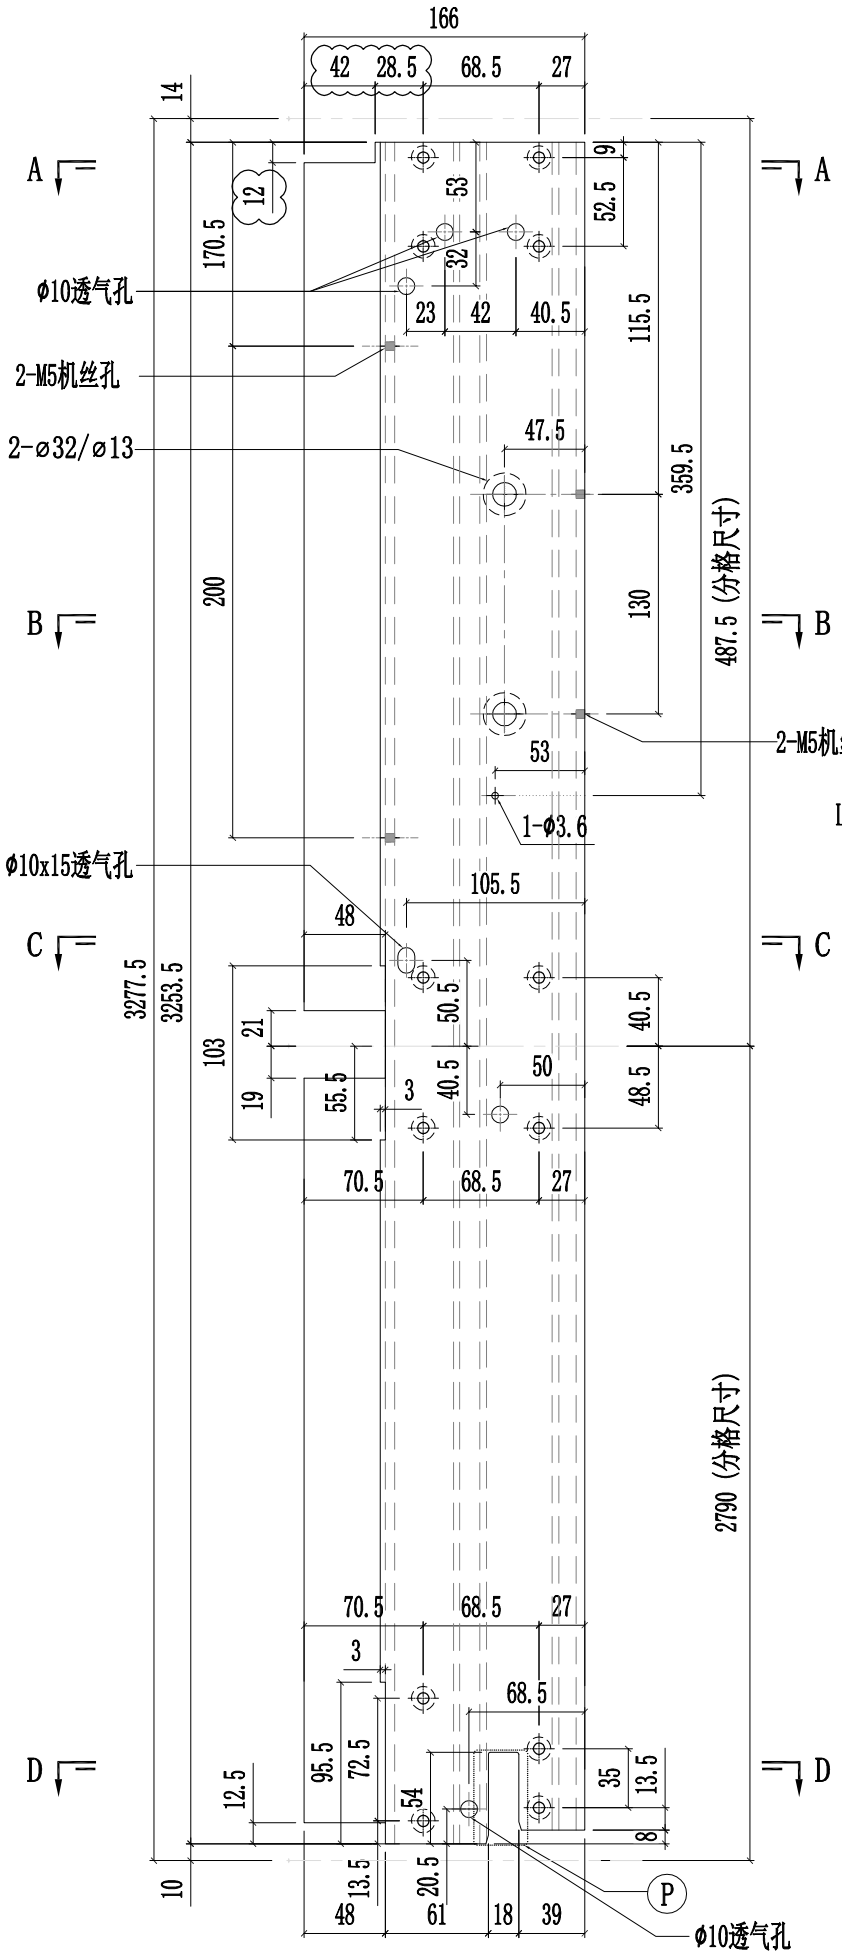


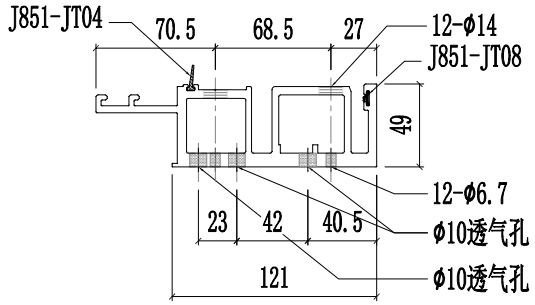


SECTION A-A

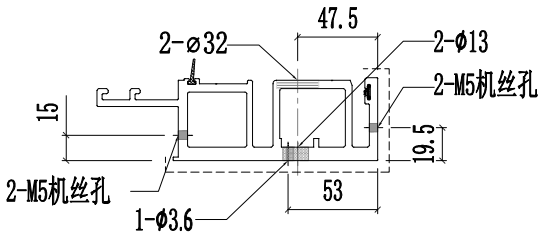


SECTION B-B

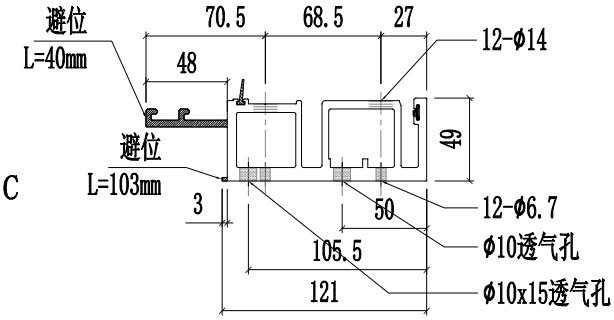

SECTION C-C

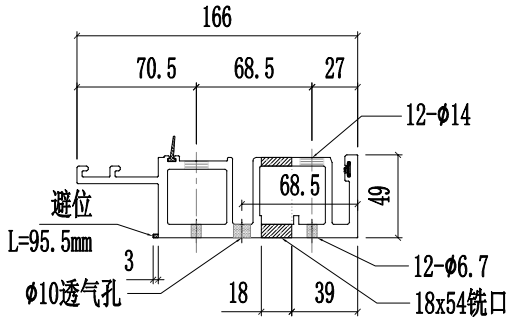


SECTION D-D

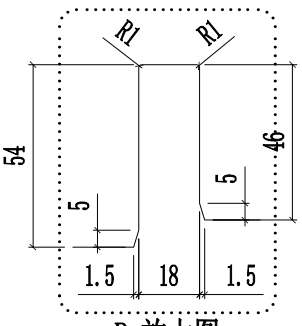


P 放大图

美特鋁質有限公司 MIDI Aluminium Fabricator Ltd.														
修改	A	B	D	採用	工廠	✓	地盤	-	工程號	J857	類別		物料號	-		
日期	03.16	03.30	05.09	材料顏色	AL2:ECK3X10063S-XF1				地盤	啟德6552	制圖	陳梓豪 20220211	圖號	X86049-P15
									图纸名称	铝料加工图	復核	練松文 20220213	數量	-
									材料	X86049	批准	林仁安 20220215	單件重量	- (KG)

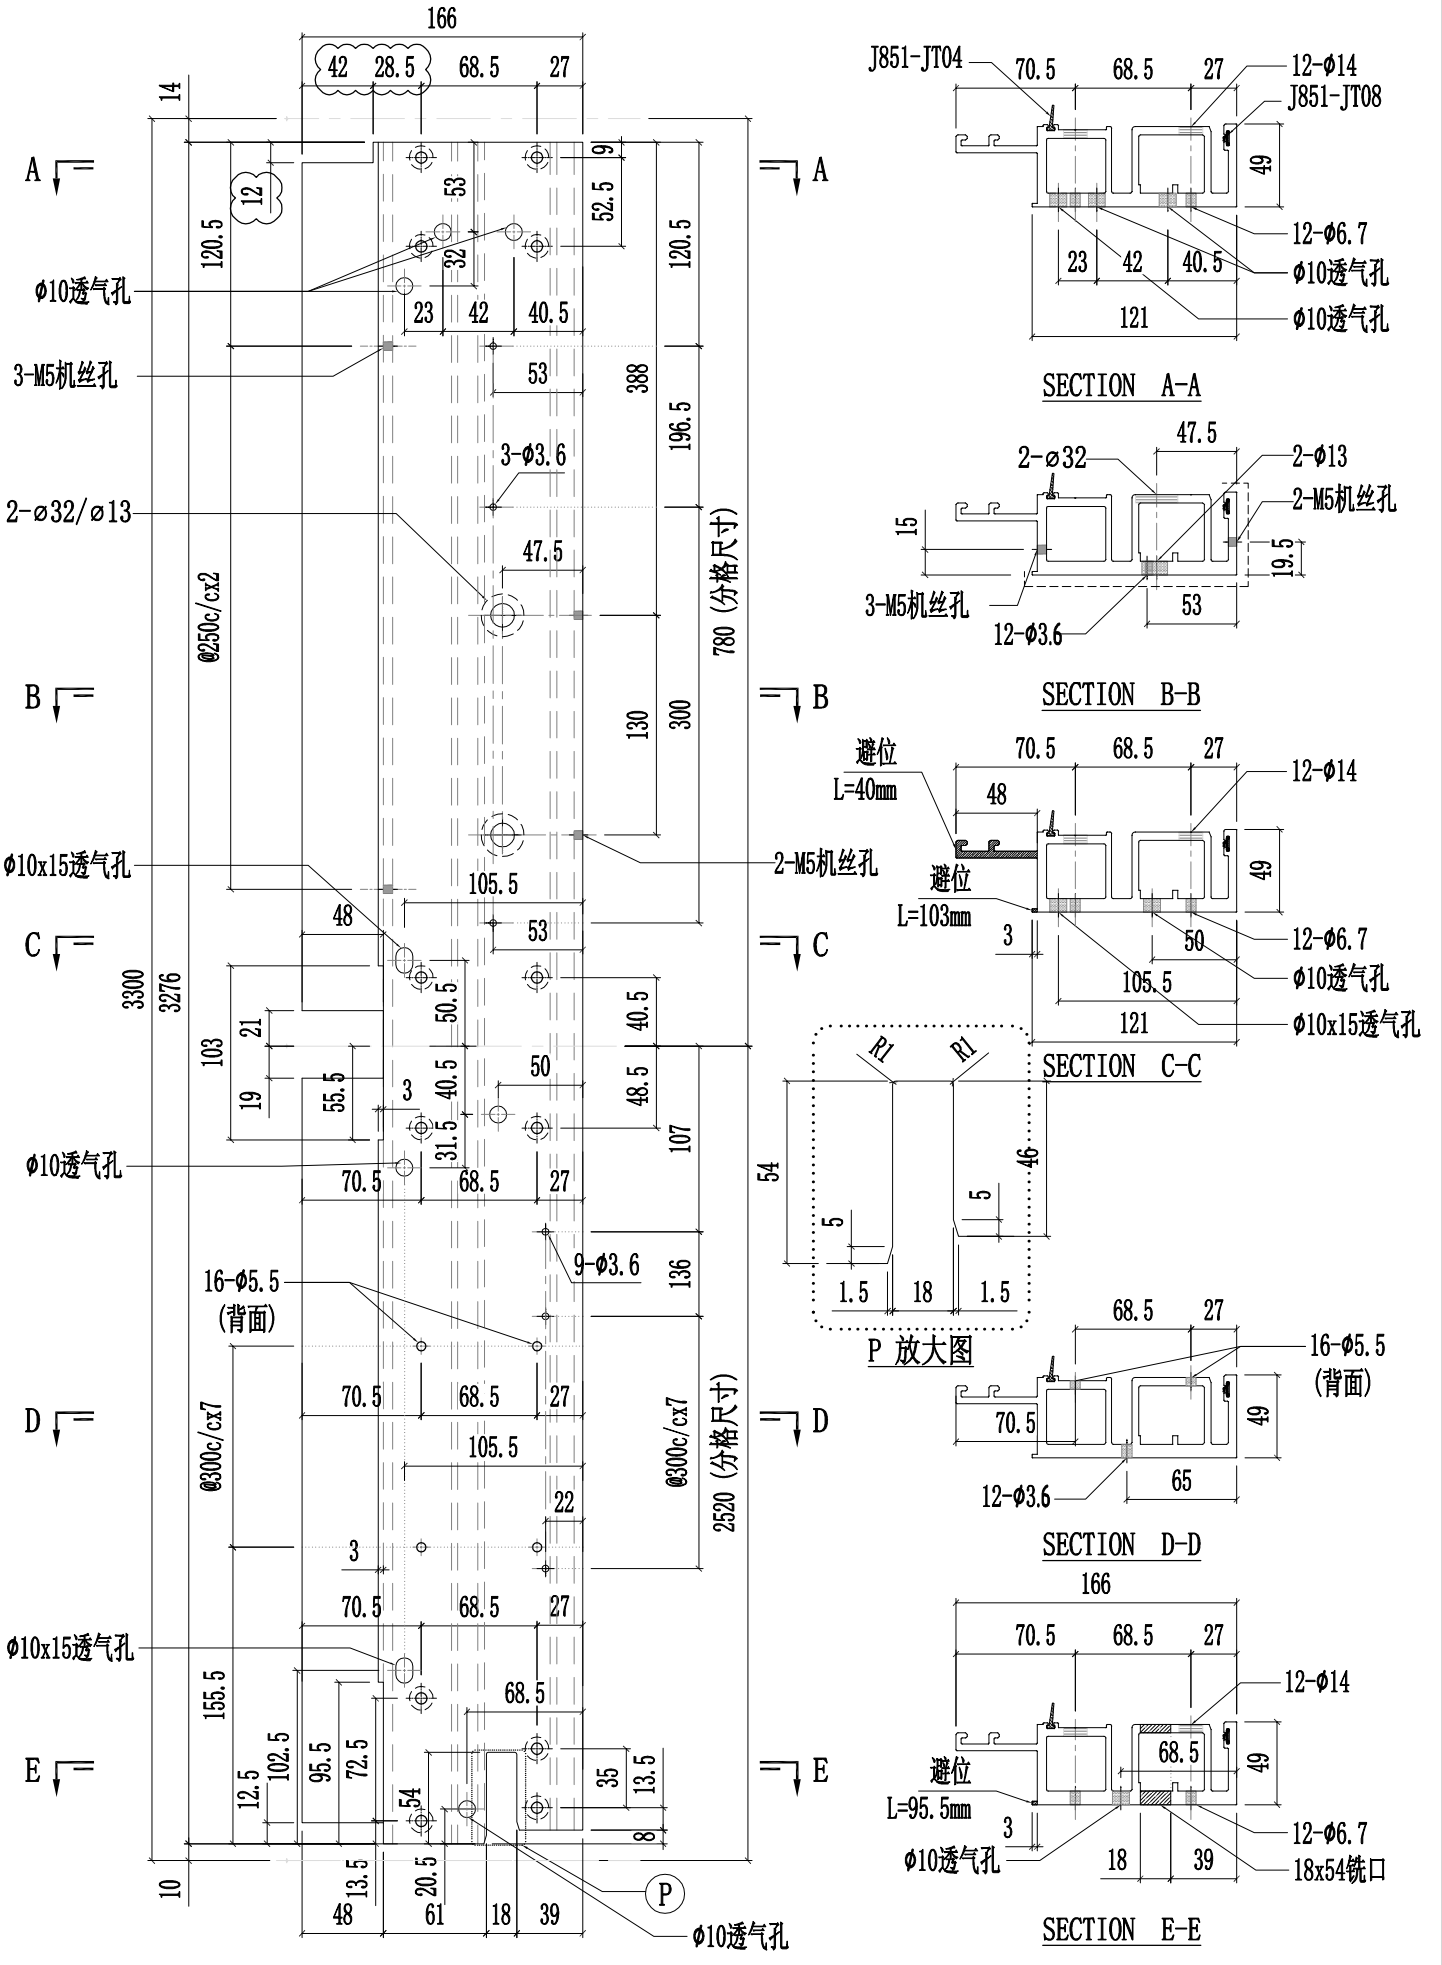

美特鋁質有限公司 MIDI Aluminium Fabricator Ltd.														
修改	A	B	D	採用	工廠	✓	地盤	-	工程號	J857	類別		物料號	-		
日期	03.16	03.26	05.14	材料顏色	AL2:ECK3X10063S-XF1				地盤	啟德6552	制圖	陳梓豪 20220211	圖號	X86050-P01
									图纸名称	铝料加工图	復核	練松文 20220213	數量	-
									材料	X86050	批准	林仁安 20220215	單件重量	- (KG)

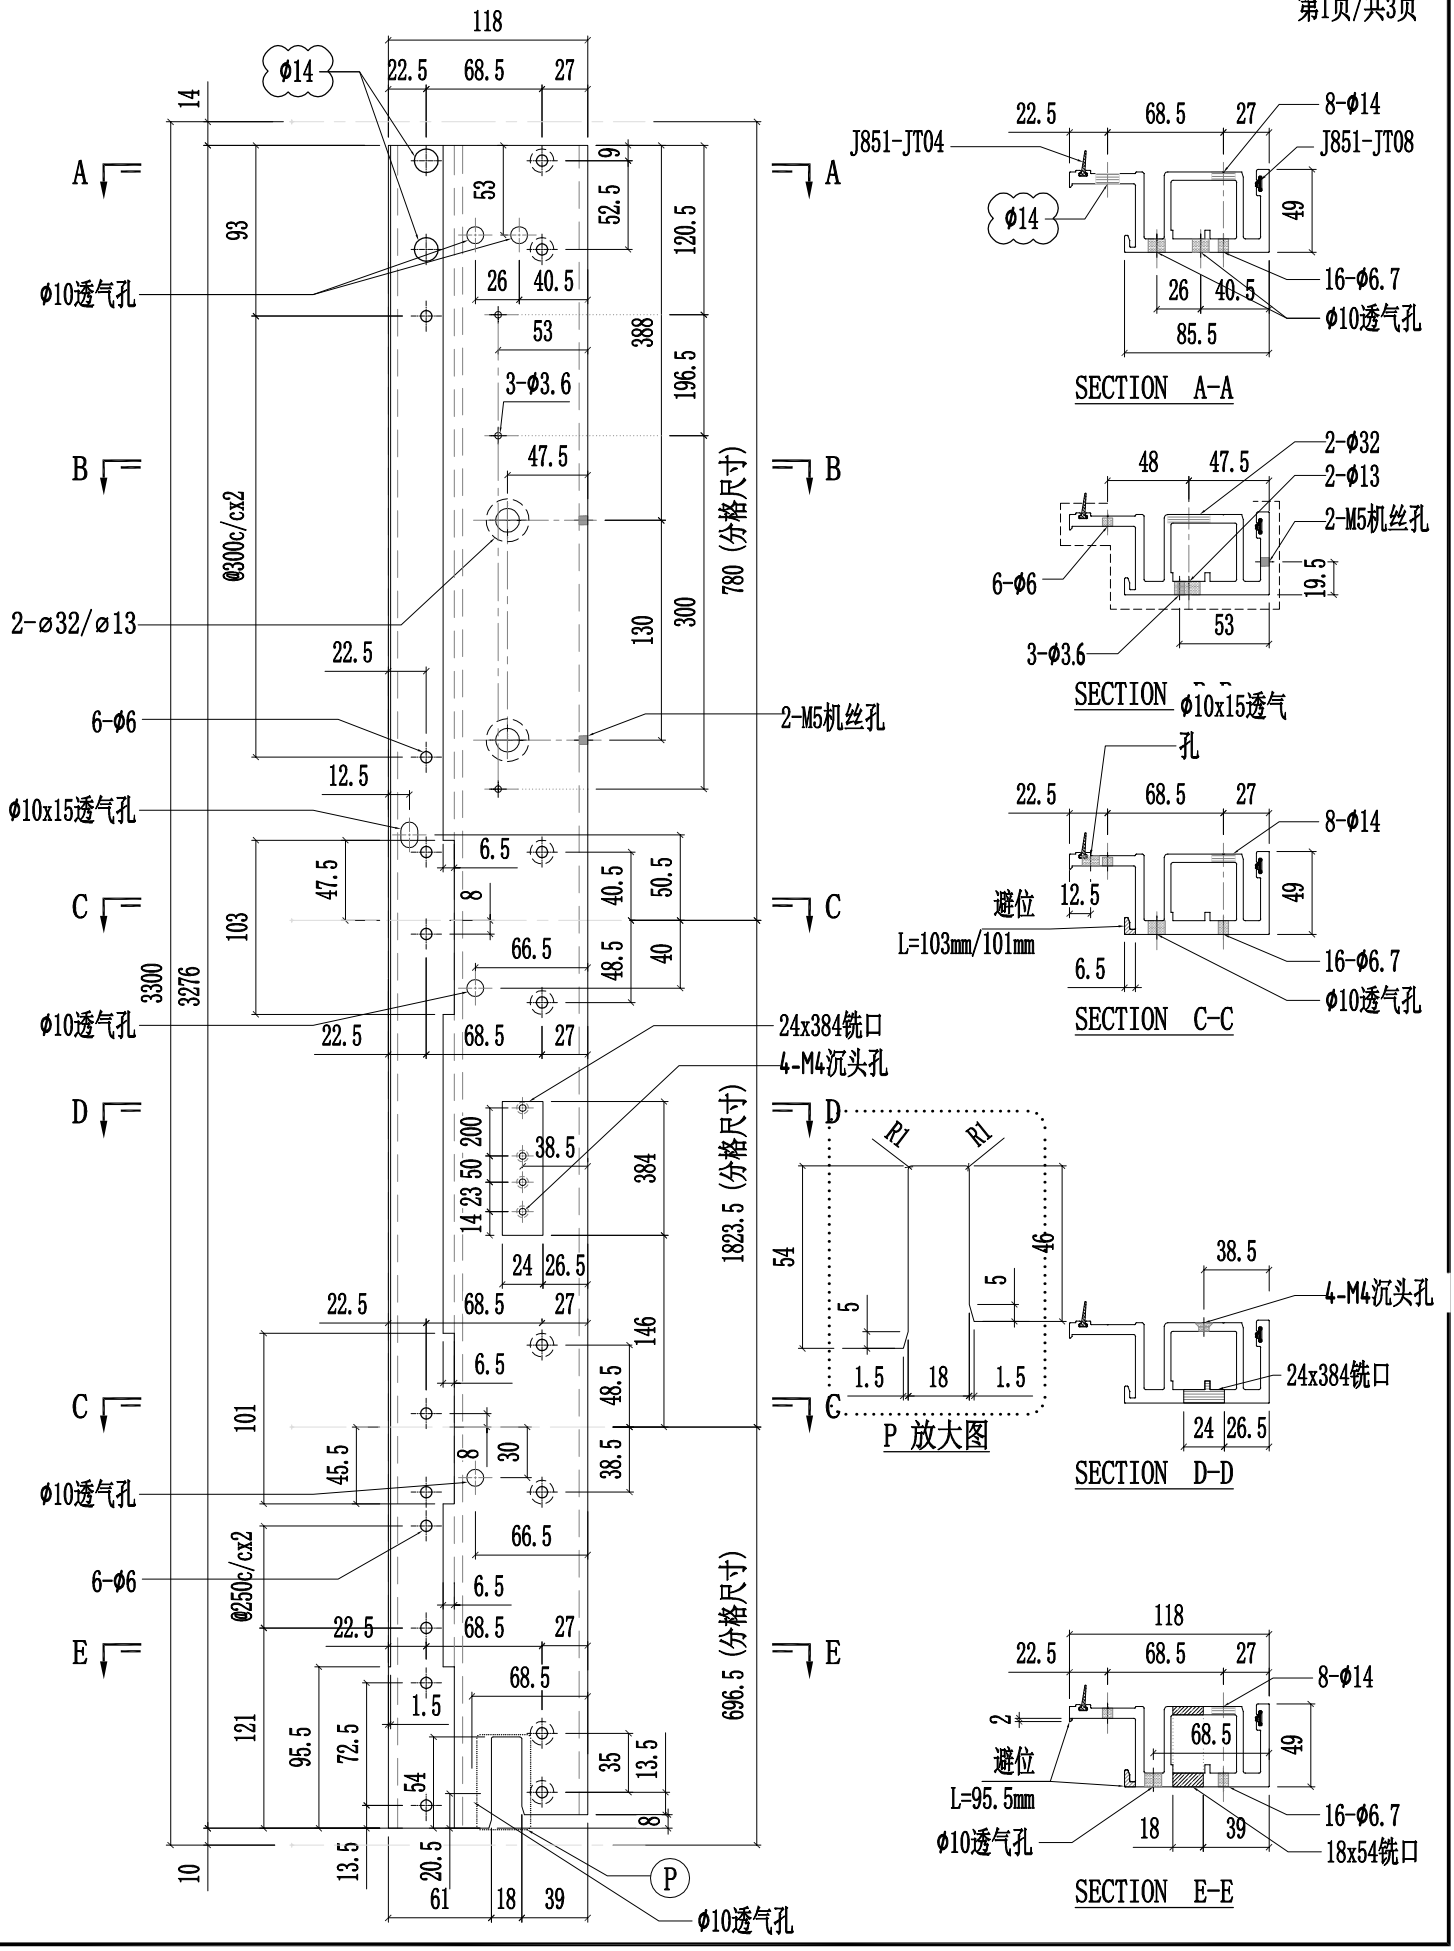

SECTION A-A



SECTION C-C


P 放大图

SECTION D-D

SECTION E-E


美特鋁質有限公司 MIDI Aluminium Fabricator Ltd.														
修改	A	B	D	採用	工廠	✓	地盤	-	工程號	J857	類別		物料號	-
日期	03.16	03.26	05.14	材料顏色		AL2:ECK3X10063S-XF1			地盤	啟德6552	制圖	陈梓豪 20220211	圖號	X86050-P01
									图纸名称	铝料加工图	復核	練松文 20220213	數量	-
									材料	X86050	批准	林仁安 20220215	單件重量	- (KG)

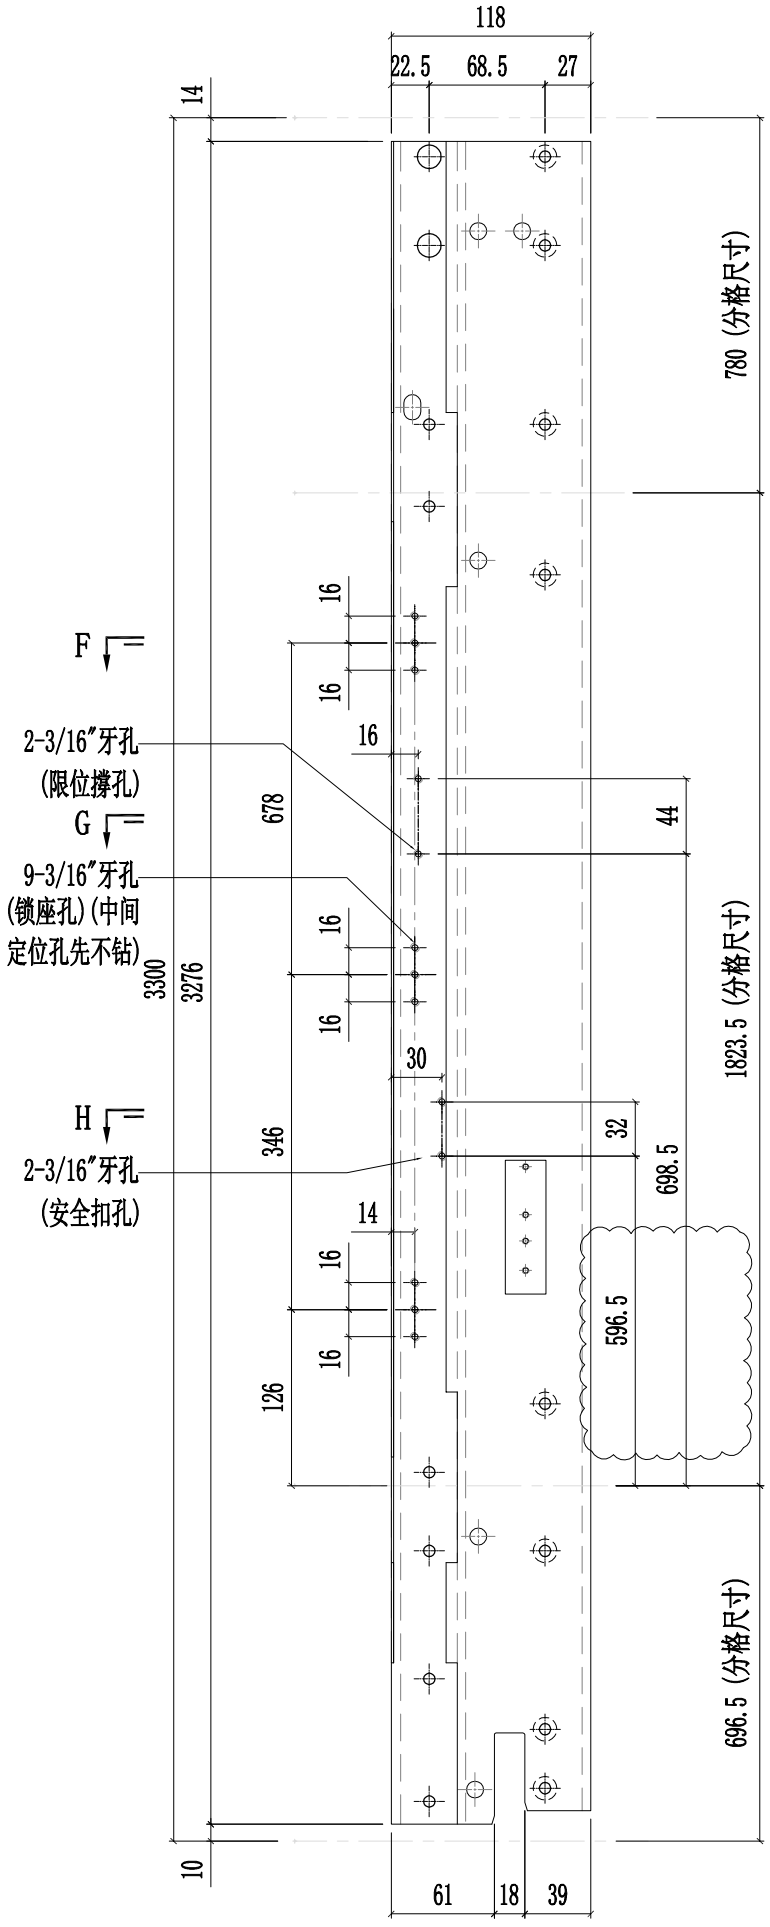

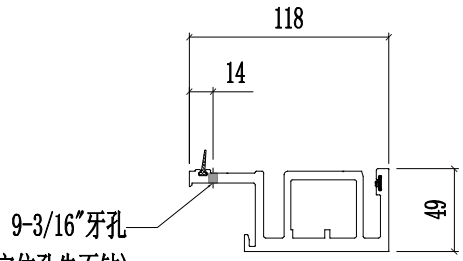


(锁座孔)(中间定位孔先不钻)

SECTION F-F

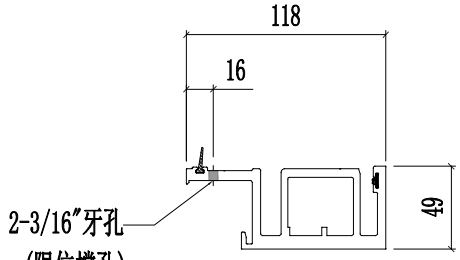



SECTION G-G

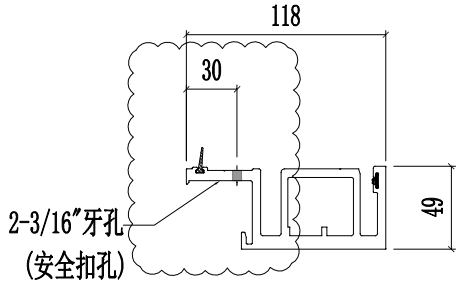


SECTION H-H

美特鋁質有限公司 MIDI Aluminium Fabricator Ltd.													
								工程號	J857	類別		物料號	-	
								地盤	啟德6552	制圖	陈梓豪 20220211	圖號	X86050-P01
修改	A	B	D	採用	工廠	✓	地盤	-	图纸名称	铝料加工图	復核	練松文 20220213	數量	-
日期	03.16	03.26	05.14	材料颜色		AL2:ECK3X10063S-XF1			材料	X86050	批准	林仁安 20220215	單件重量	- (KG)

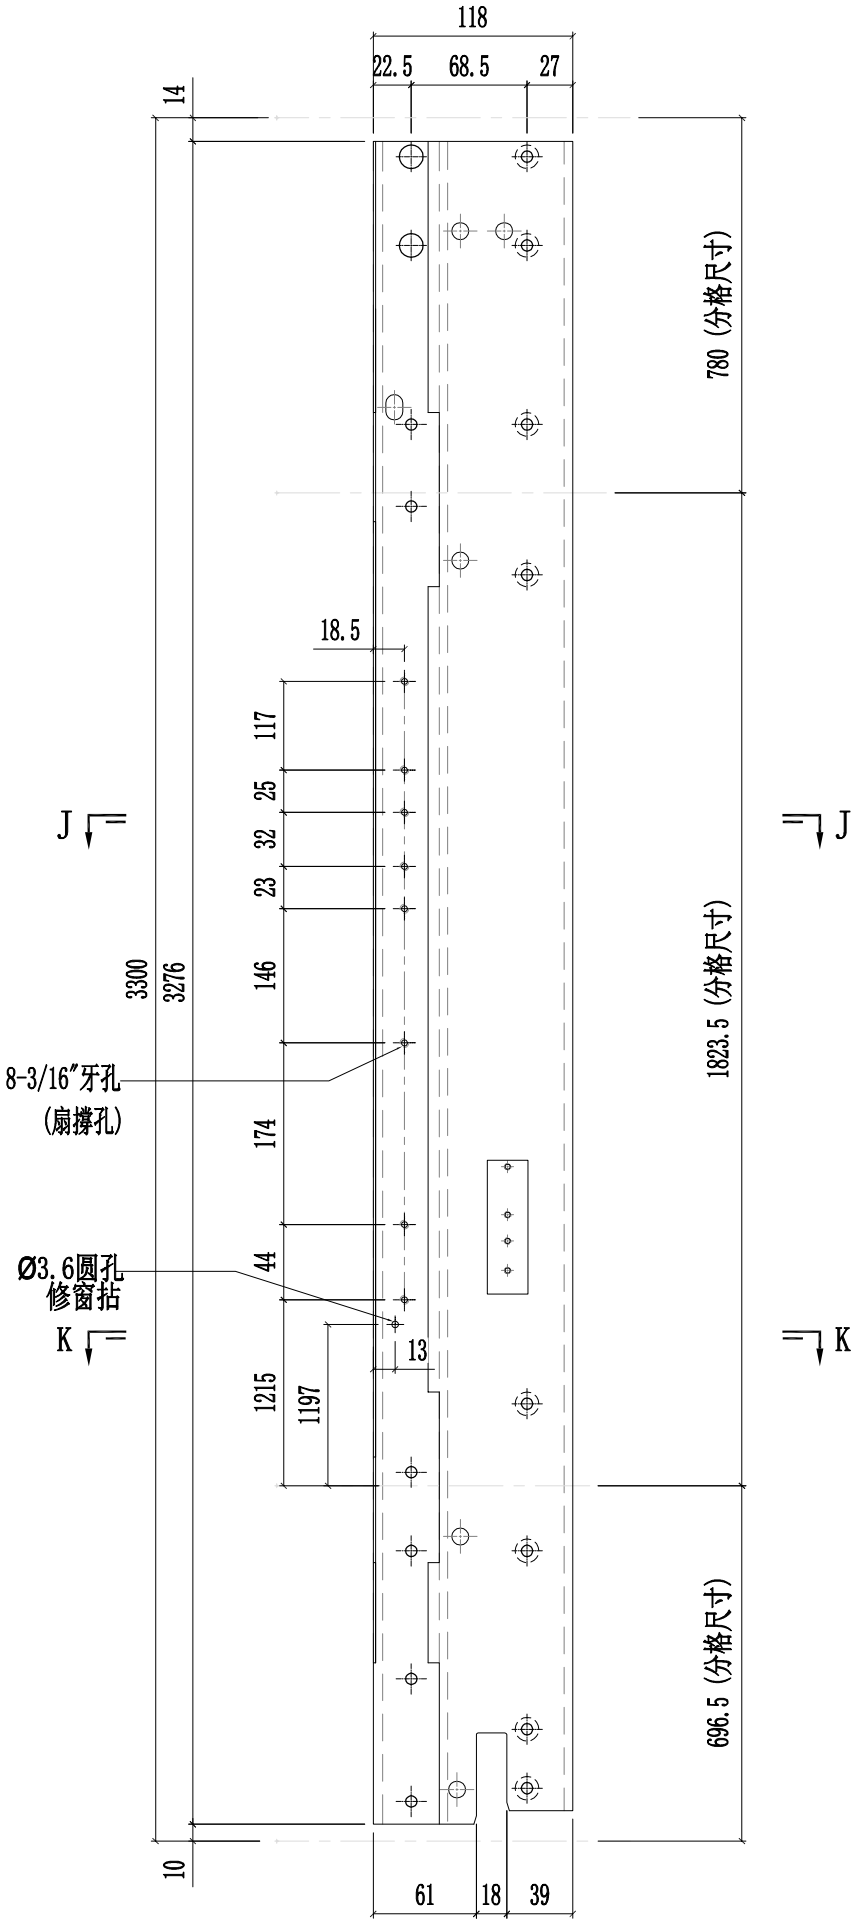

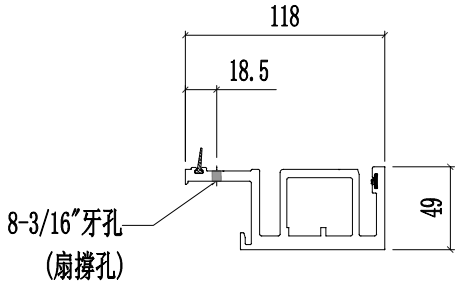


SECTION J-J

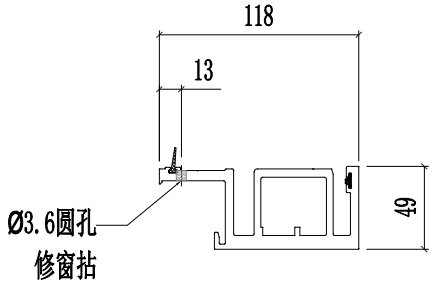



SECTION K-K

美特鋁質有限公司 MIDI Aluminium Fabricator Ltd.														
修改	A	B	D	採用	工廠	✓	地盤	-	工程號	J857	類別		物料號	-
日期	03.16	03.26	05.14	材料顏色	AL2:ECK3X10063S-XF1				地盤	啟德6552	制圖	陳梓豪 20220211	圖號	X86050-P02
									图纸名称	铝料加工图	復核	練松文 20220213	數量	-
									材料	X86050	批准	林仁安 20220215	單件重量	- (KG)

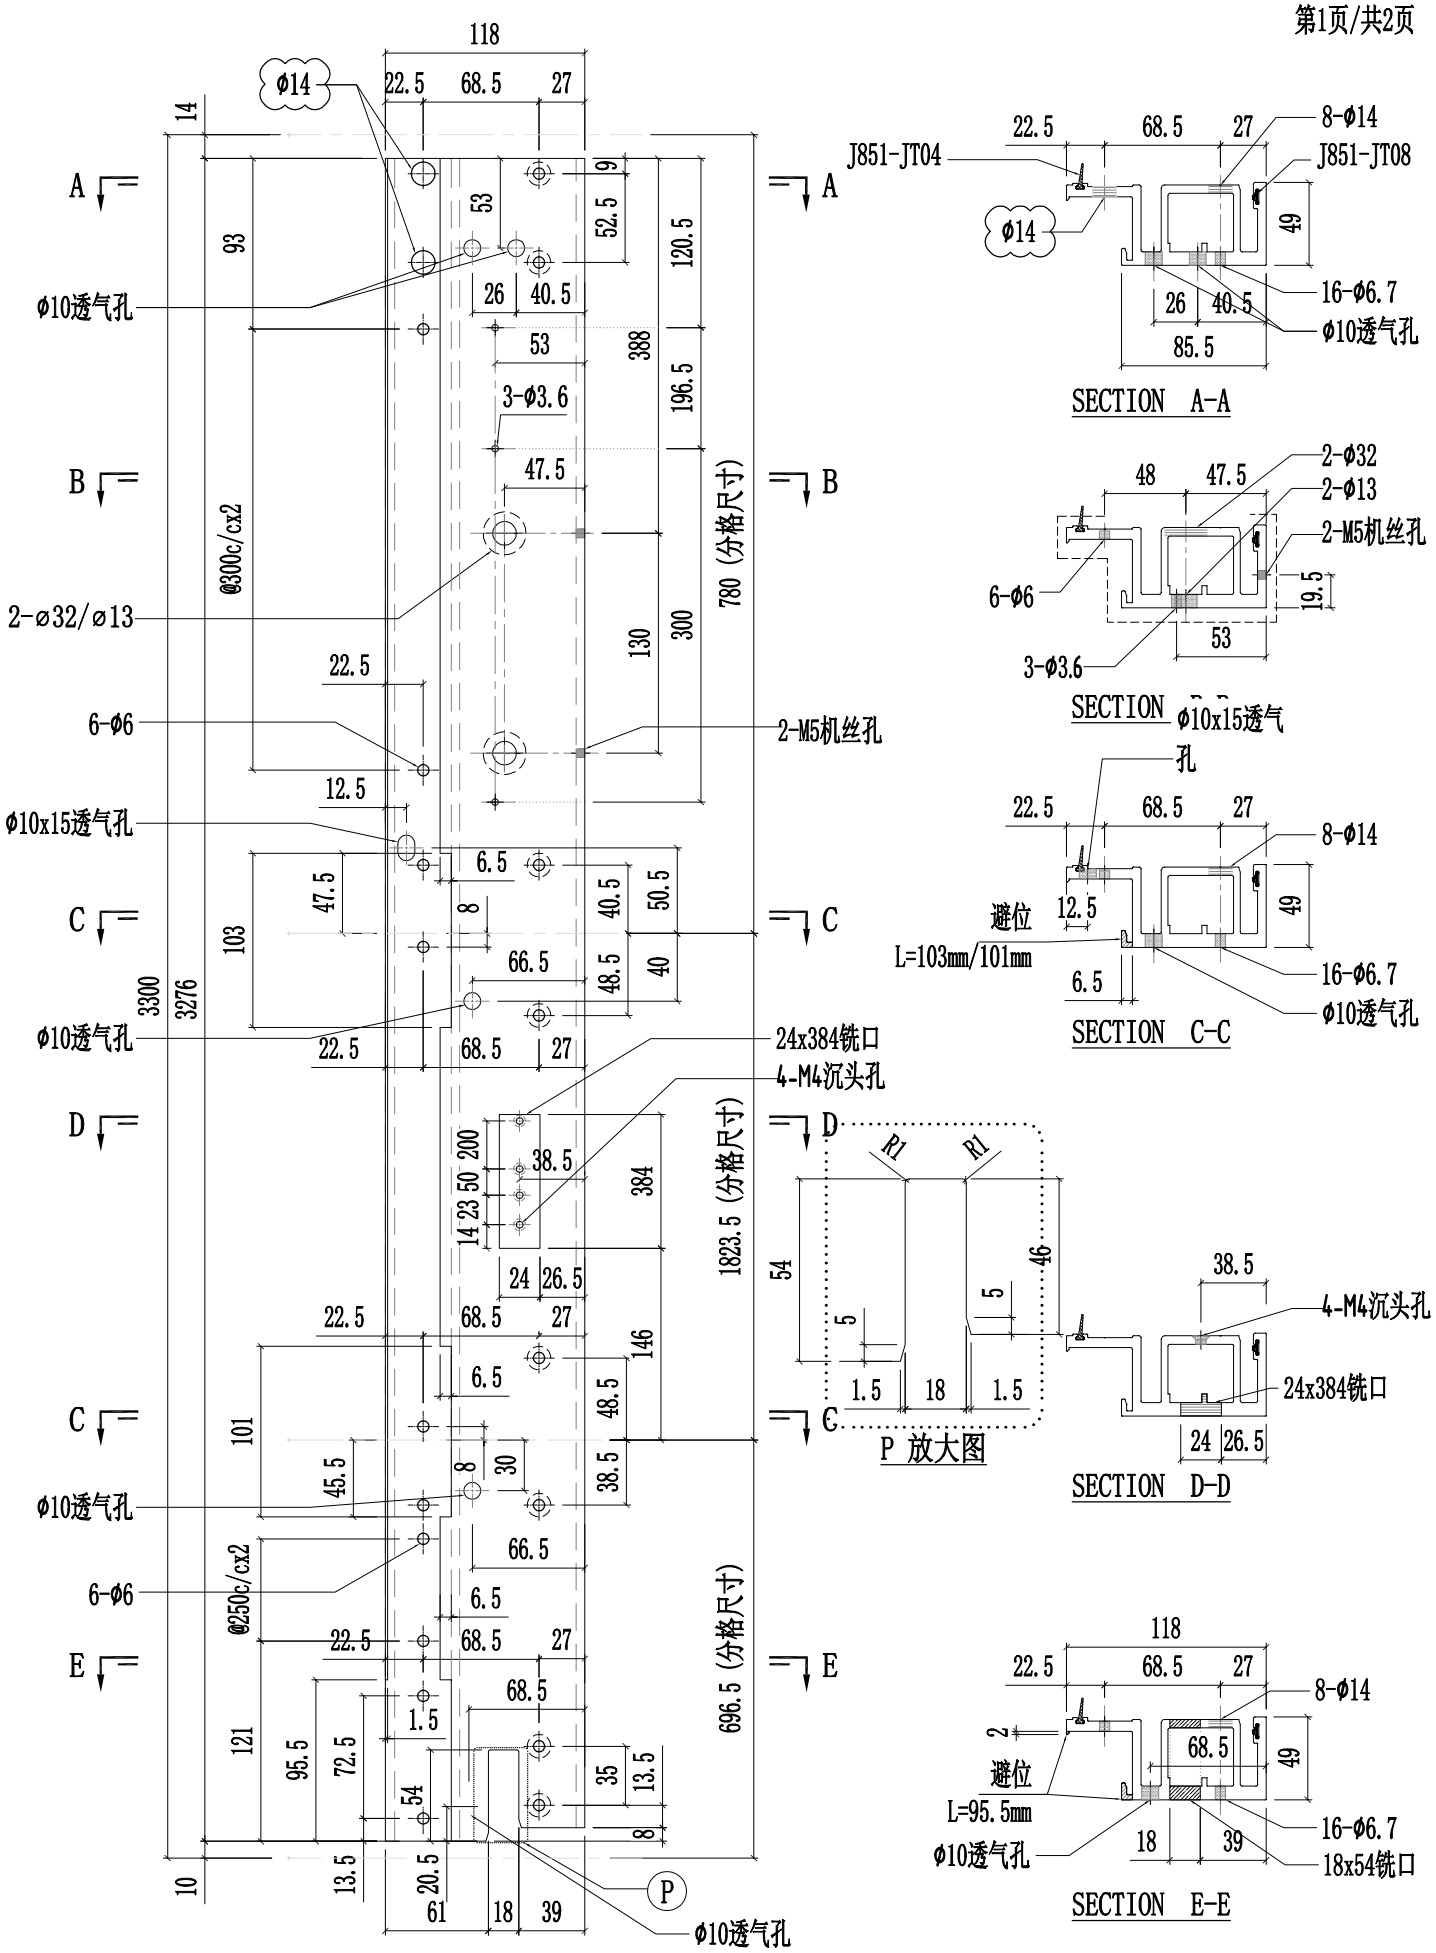

美特鋁質有限公司 MIDI Aluminium Fabricator Ltd.														
									工程號	J857	類別		物料號	-
									地盘	啟德6552	制圖	陈梓豪 20220211	圖號	X86050-P02
修改	A	B	D	採用	工廠	✓	地盤	-	图纸名称	铝料加工图	復核	練松文 20220213	數量	-
日期	03.16	03.26	05.14	材料颜色		AL2:ECK3X10063S-XF1			材料	X86050	批准	林仁安 20220215	單件重量	- (KG)

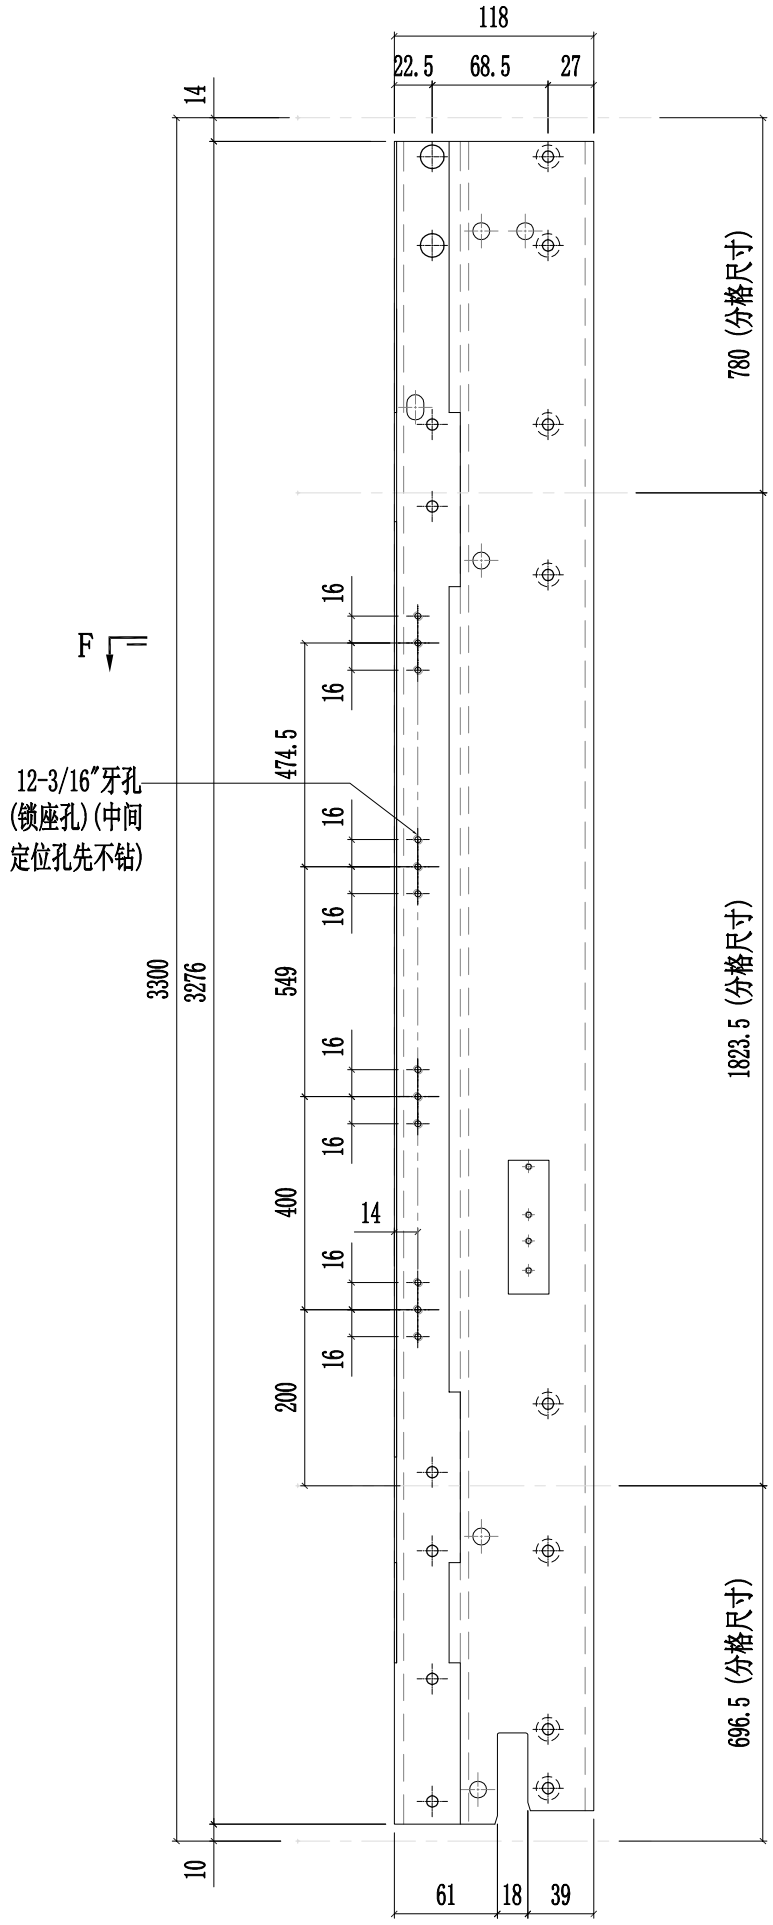


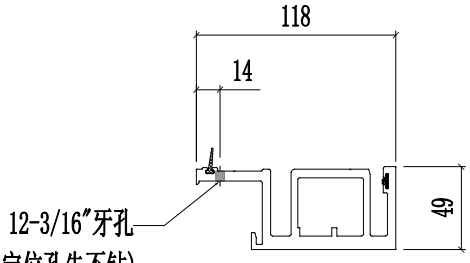


SECTION F-F


美特鋁質有限公司 MIDI Aluminium Fabricator Ltd.														
修改	A	B	D	採用	工廠	✓	地盤	-	图纸名称	铝料加工图	復核	練松文	20220213	數量	-
日期	03.16	03.26	05.14	材料颜色	AL2:ECK3X10063S-XF1				材料	X86050	批准	林仁安	20220215	單件重量	- (KG)

工程號	J857	類別		物料號	-		
地盤	啟德6552	制圖	陈梓豪	20220211	圖號	X86050-P03	

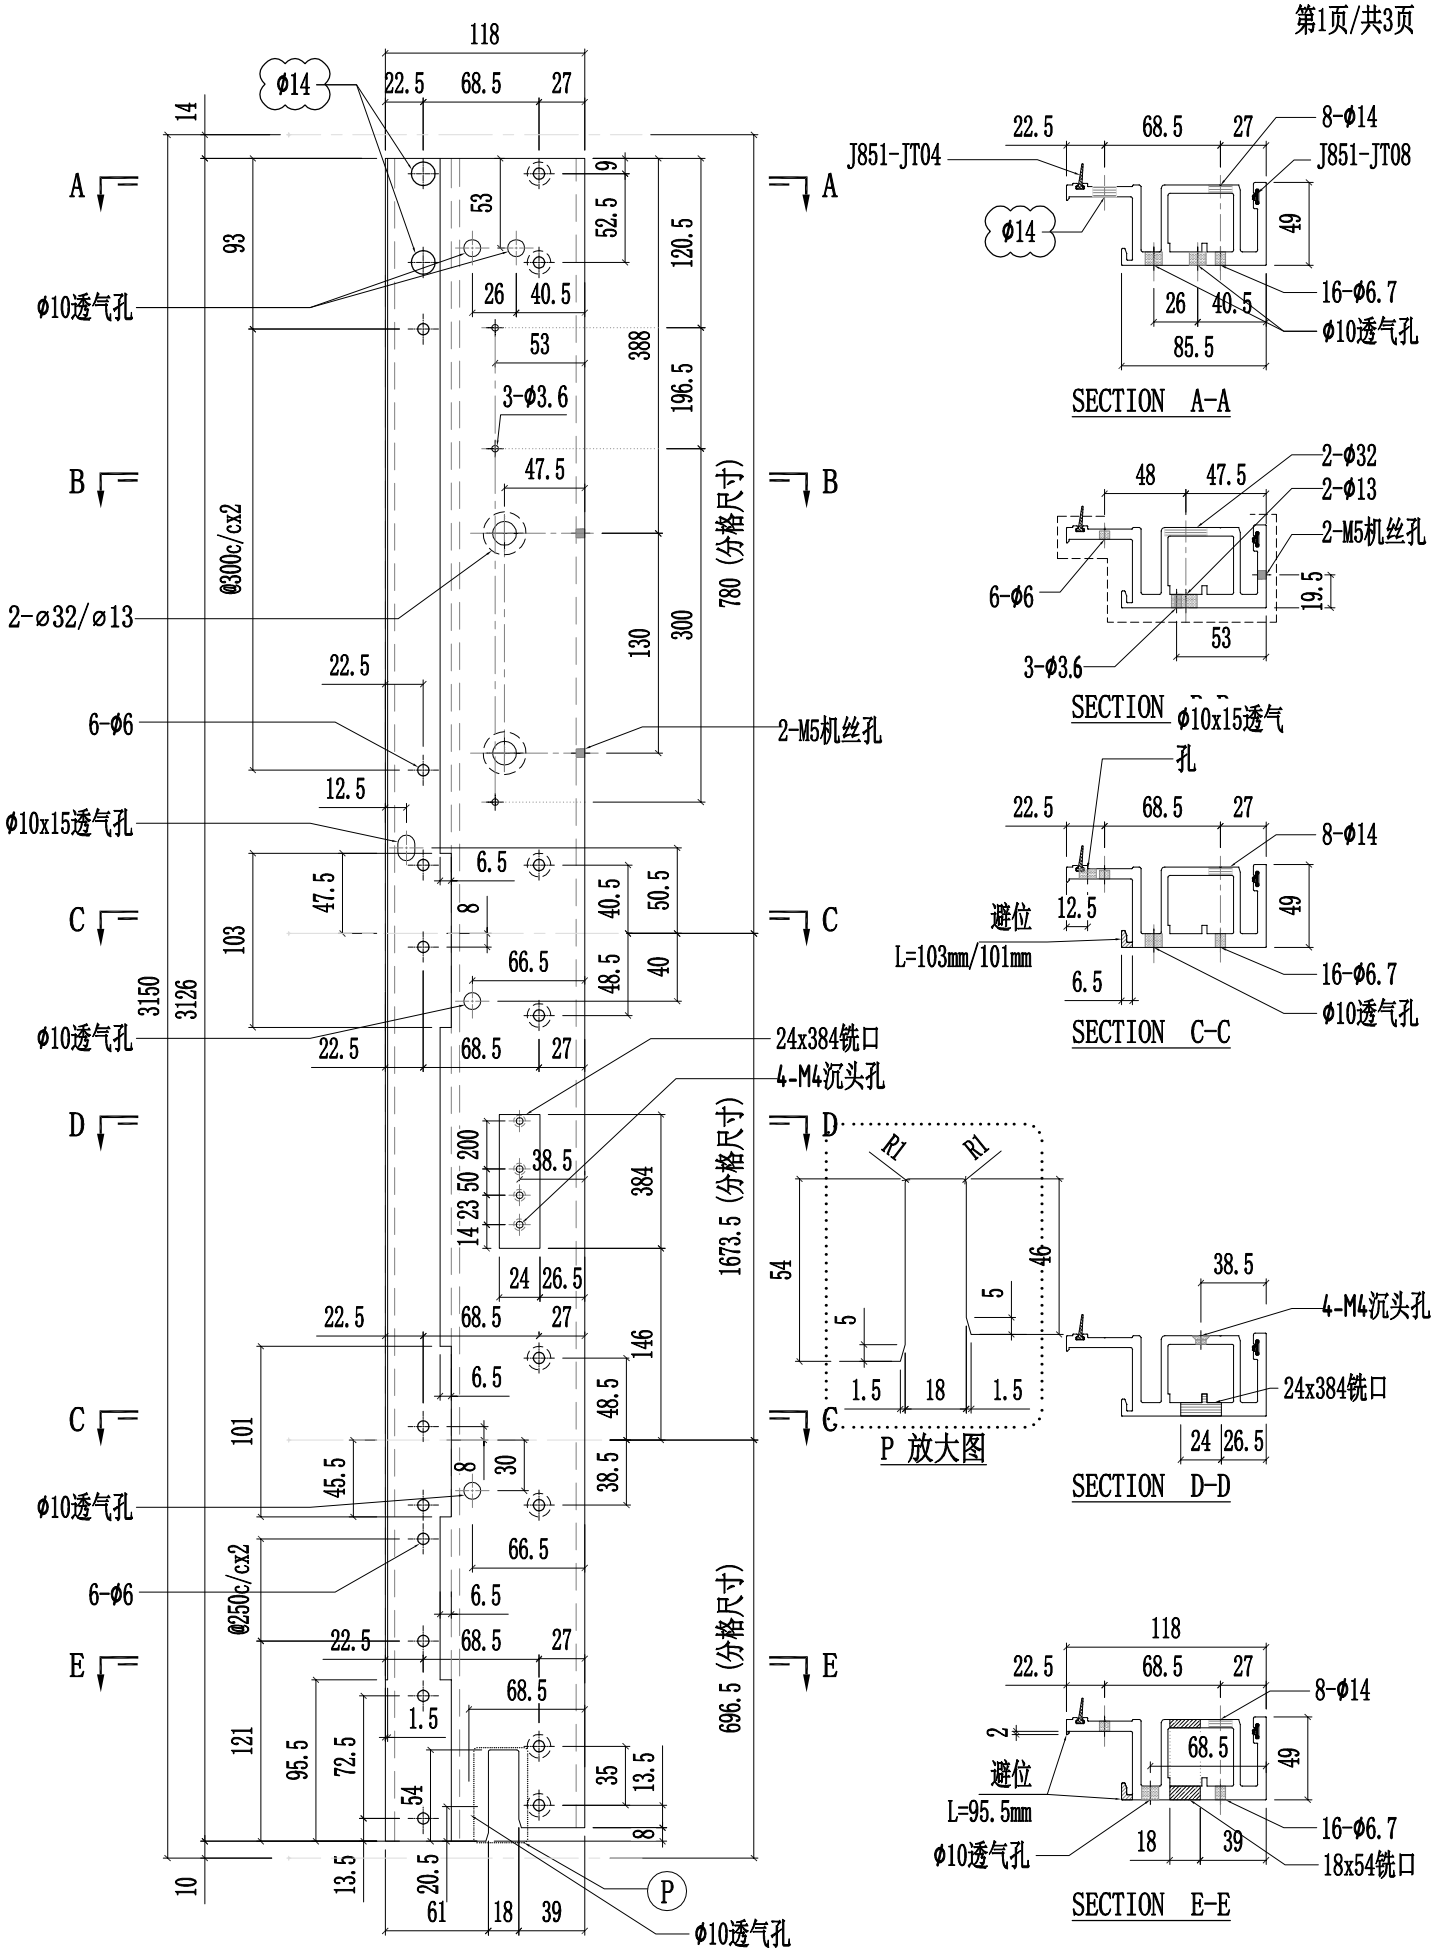


美特鋁質有限公司 MIDI Aluminium Fabricator Ltd.														
								工程號	J857	類別		物料號	-	
								地盘	啟德6552	制圖	陈梓豪	20220211	圖號	X86050-P03
修改	A	B	D	採用	工廠	✓	地盤	-	图纸名称	铝料加工图	復核	練松文	20220213	數量	-
日期	03.16	03.26	05.14	材料颜色		AL2:ECK3X10063S-XF1			材料	X86050	批准	林仁安	20220215	單件重量	- (KG)

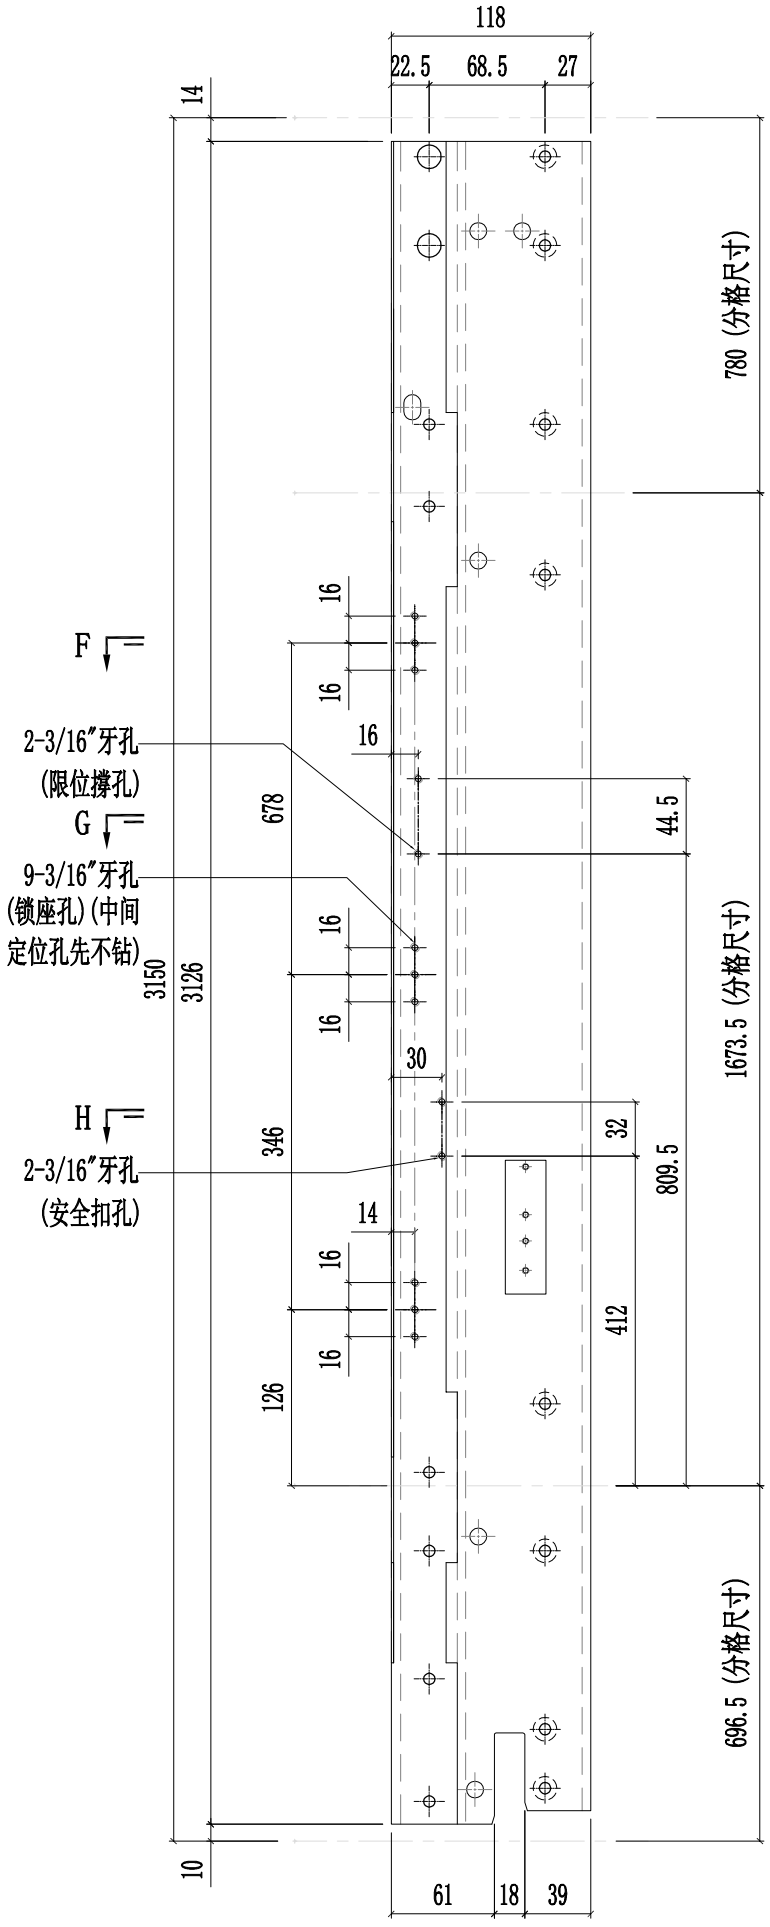

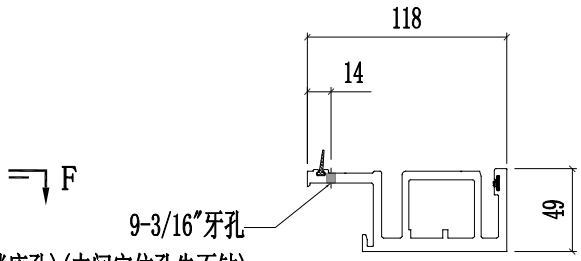


(锁座孔)(中间定位孔先不钻)

SECTION F-F

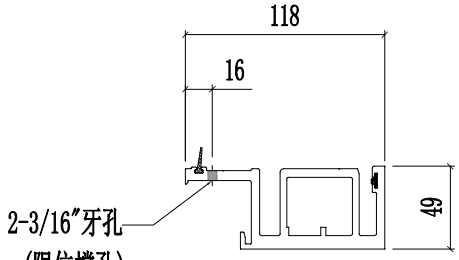



SECTION G-G

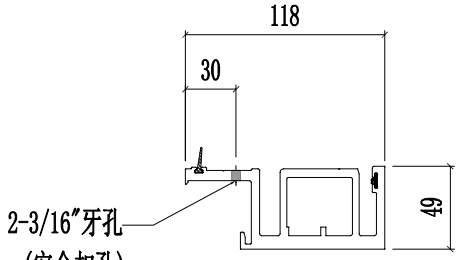


SECTION H-H

美特鋁質有限公司 MIDI Aluminium Fabricator Ltd.											
						工程號	J857	類別		物料號	-
						地盤	啟德6552	制圖	陈梓豪 20220211	圖號	X86050-P03
修改	A	B		採用	工廠 ✓ 地盤 -	图纸名称	铝料加工图	復核	練松文 20220213	數量	-
日期	03.16	04.12		材料颜色	AL2:ECK3X10063S-XF1	材料	X86050	批准	林仁安 20220215	單件重量	- (KG)

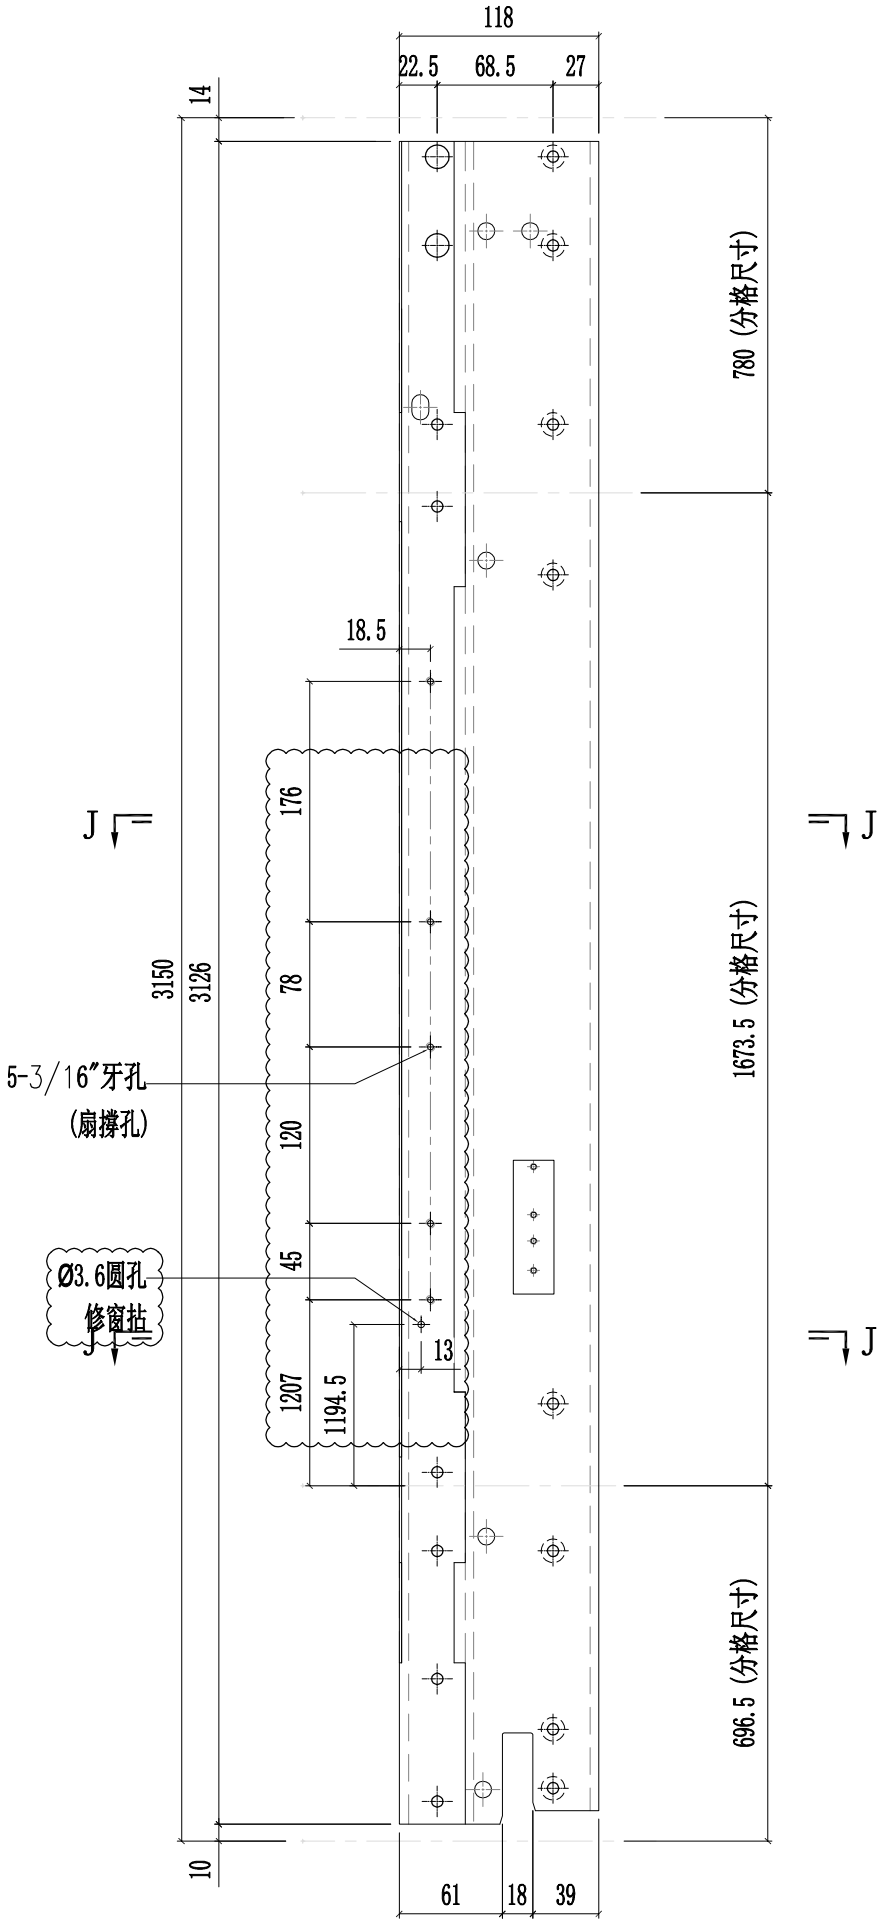

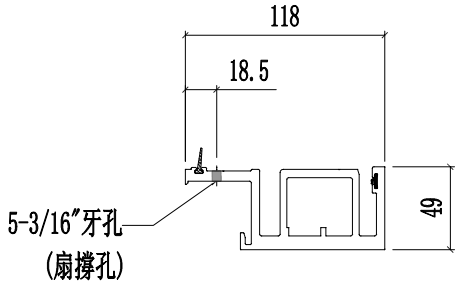


SECTION J-J

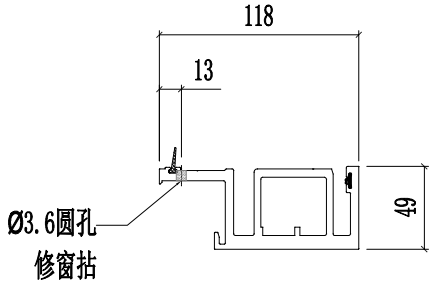


SECTION K-K


美特鋁質有限公司 MIDI Aluminium Fabricator Ltd.														
修改	A	B	D	採用	工廠	✓	地盤	-	图纸名称	铝料加工图	復核	練松文	20220213	數量	-
日期	03.16	03.26	05.14	材料颜色	AL2:ECK3X10063S-XF1				材料	X86050	批准	林仁安	20220215	單件重量	- (KG)

工程號	J857	類別		物料號	-		
地盤	啟德6552	制圖	陈梓豪	20220211	圖號	X86050-P04	

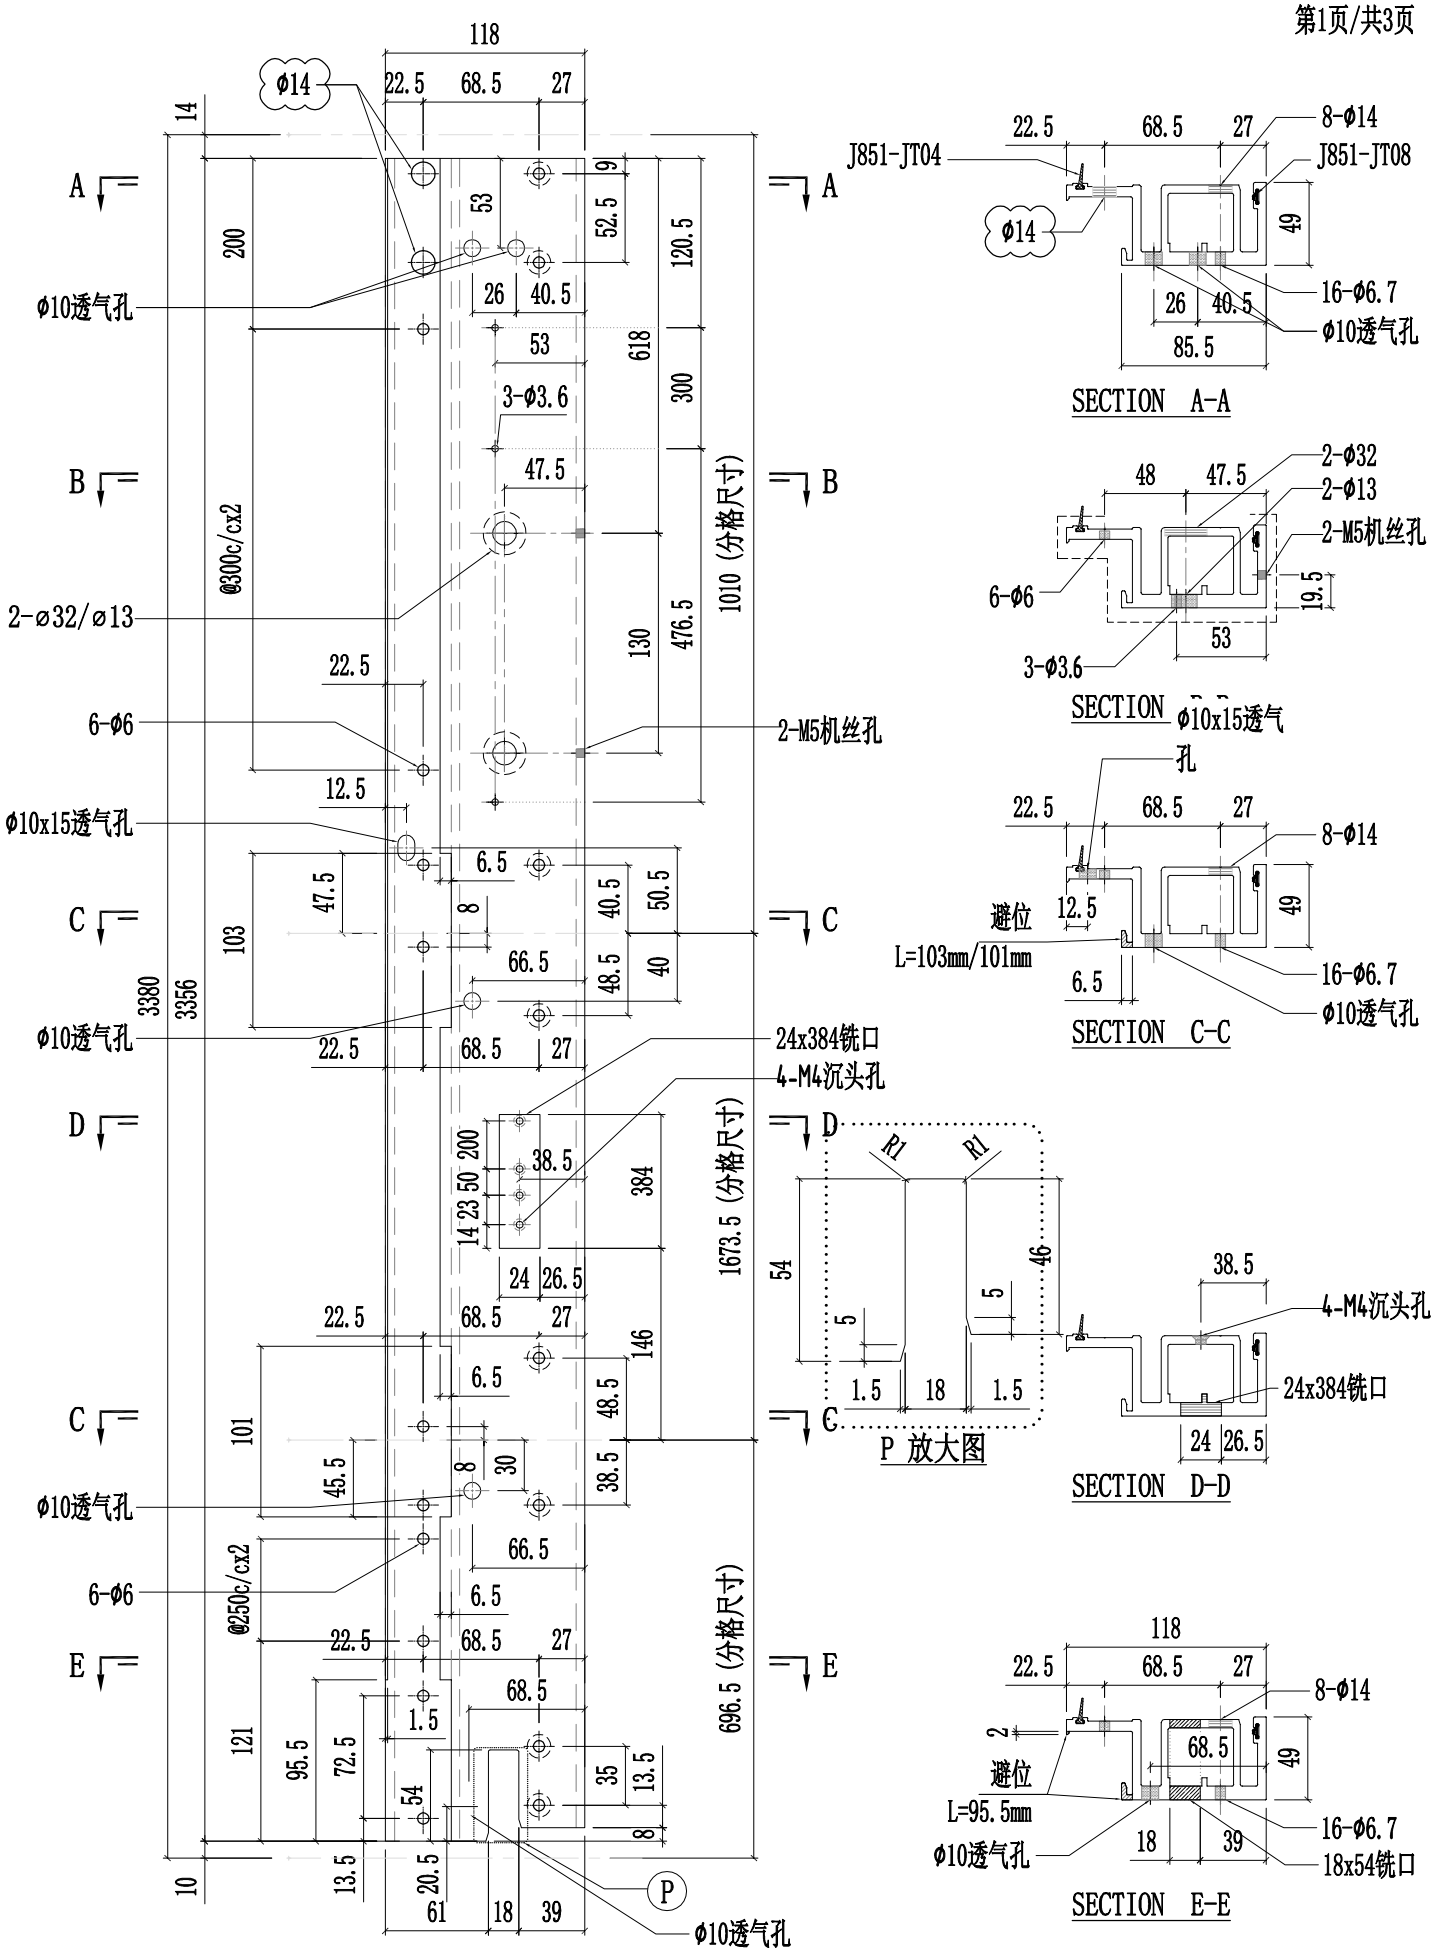


美特鋁質有限公司 MIDI Aluminium Fabricator Ltd.														
								工程號	J857	類別		物料號	-	
								地盘	啟德6552	制圖	陈梓豪	20220211	圖號	X86050-P04
修改	A	B	D	採用	工廠	✓	地盤	图纸名称	铝料加工图	復核	練松文	20220213	數量	-
日期	03.16	03.26	05.14	材料颜色	AL2:ECK3X10063S-XF1			材料	X86050	批准	林仁安	20220215	單件重量	- (KG)

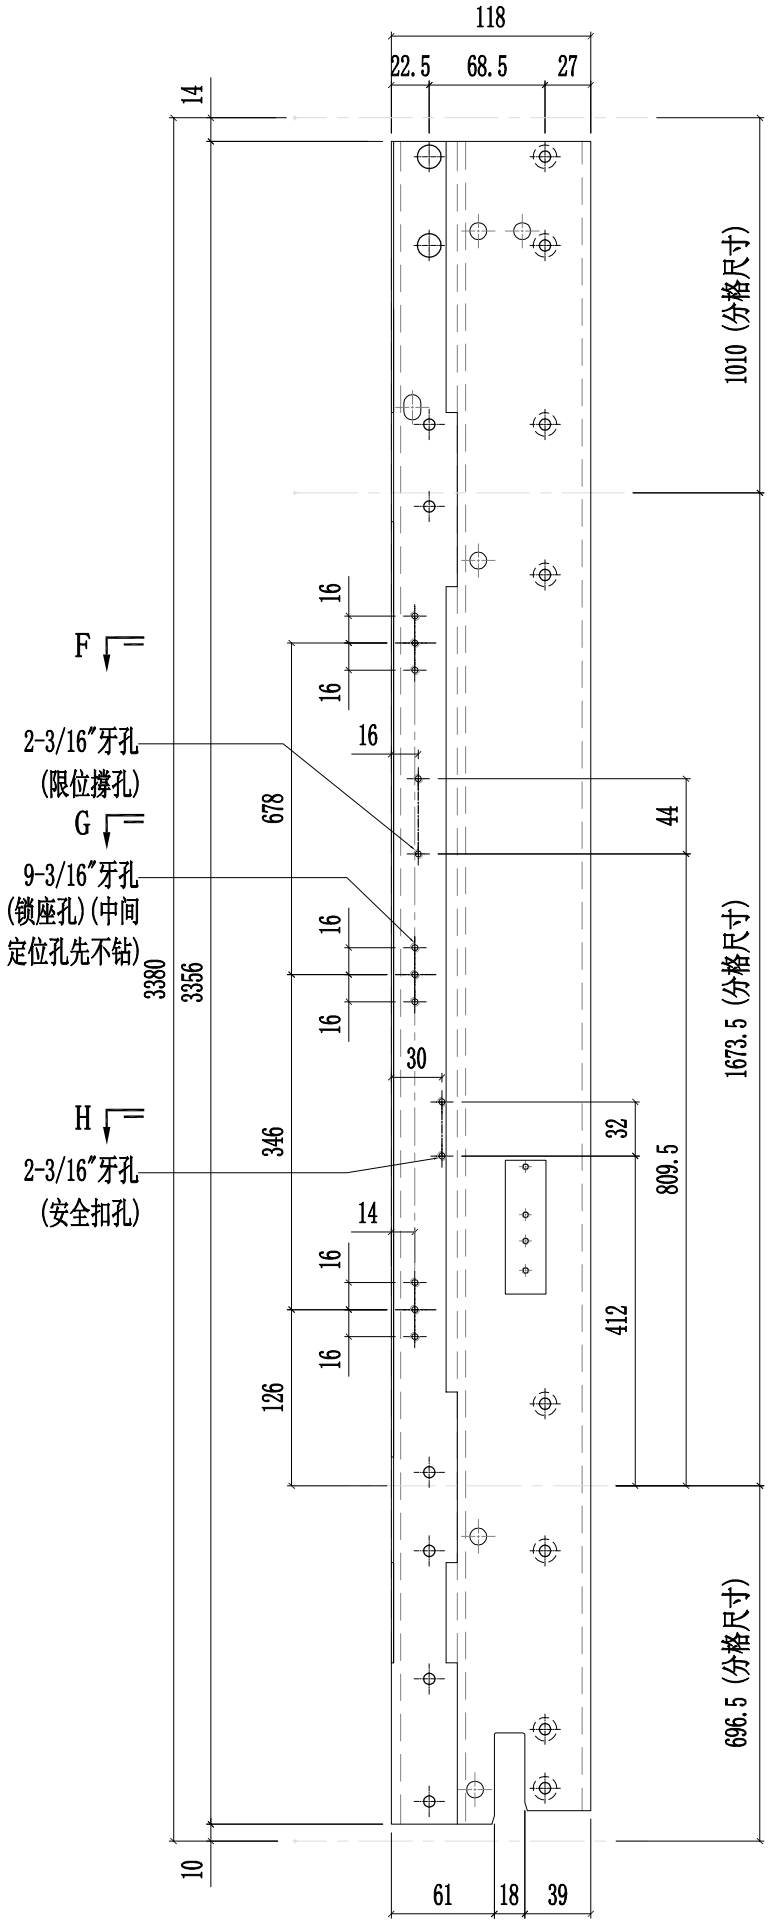

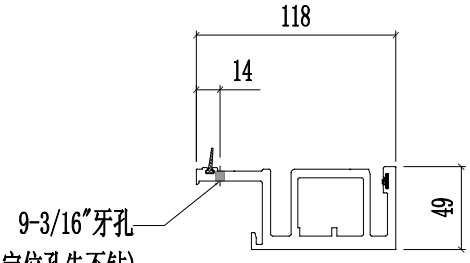


(锁座孔)(中间定位孔先不钻)

SECTION F-F

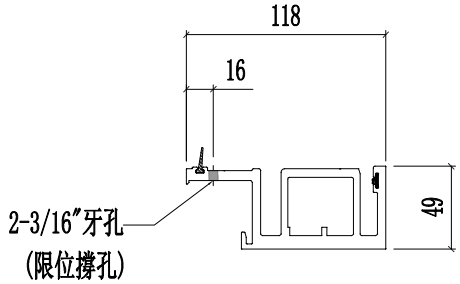



SECTION G-G

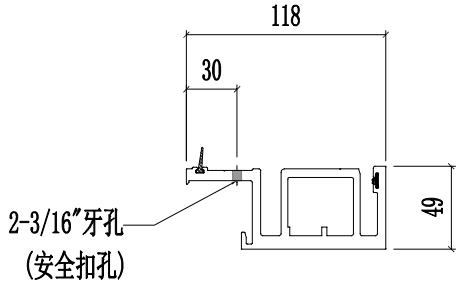


SECTION H-H

美特鋁質有限公司 MIDI Aluminium Fabricator Ltd.													
								工程號	J857	類別		物料號	-	
								地盤	啟德6552	制圖	陈梓豪 20220211	圖號	X86050-P04
修改	A	B	D	採用	工廠	✓	地盤	-	图纸名称	铝料加工图	復核	練松文 20220213	數量	-
日期	03.16	04.12	05.14	材料颜色		AL2:ECK3X10063S-XF1			材料	X86050	批准	林仁安 20220215	單件重量	- (KG)

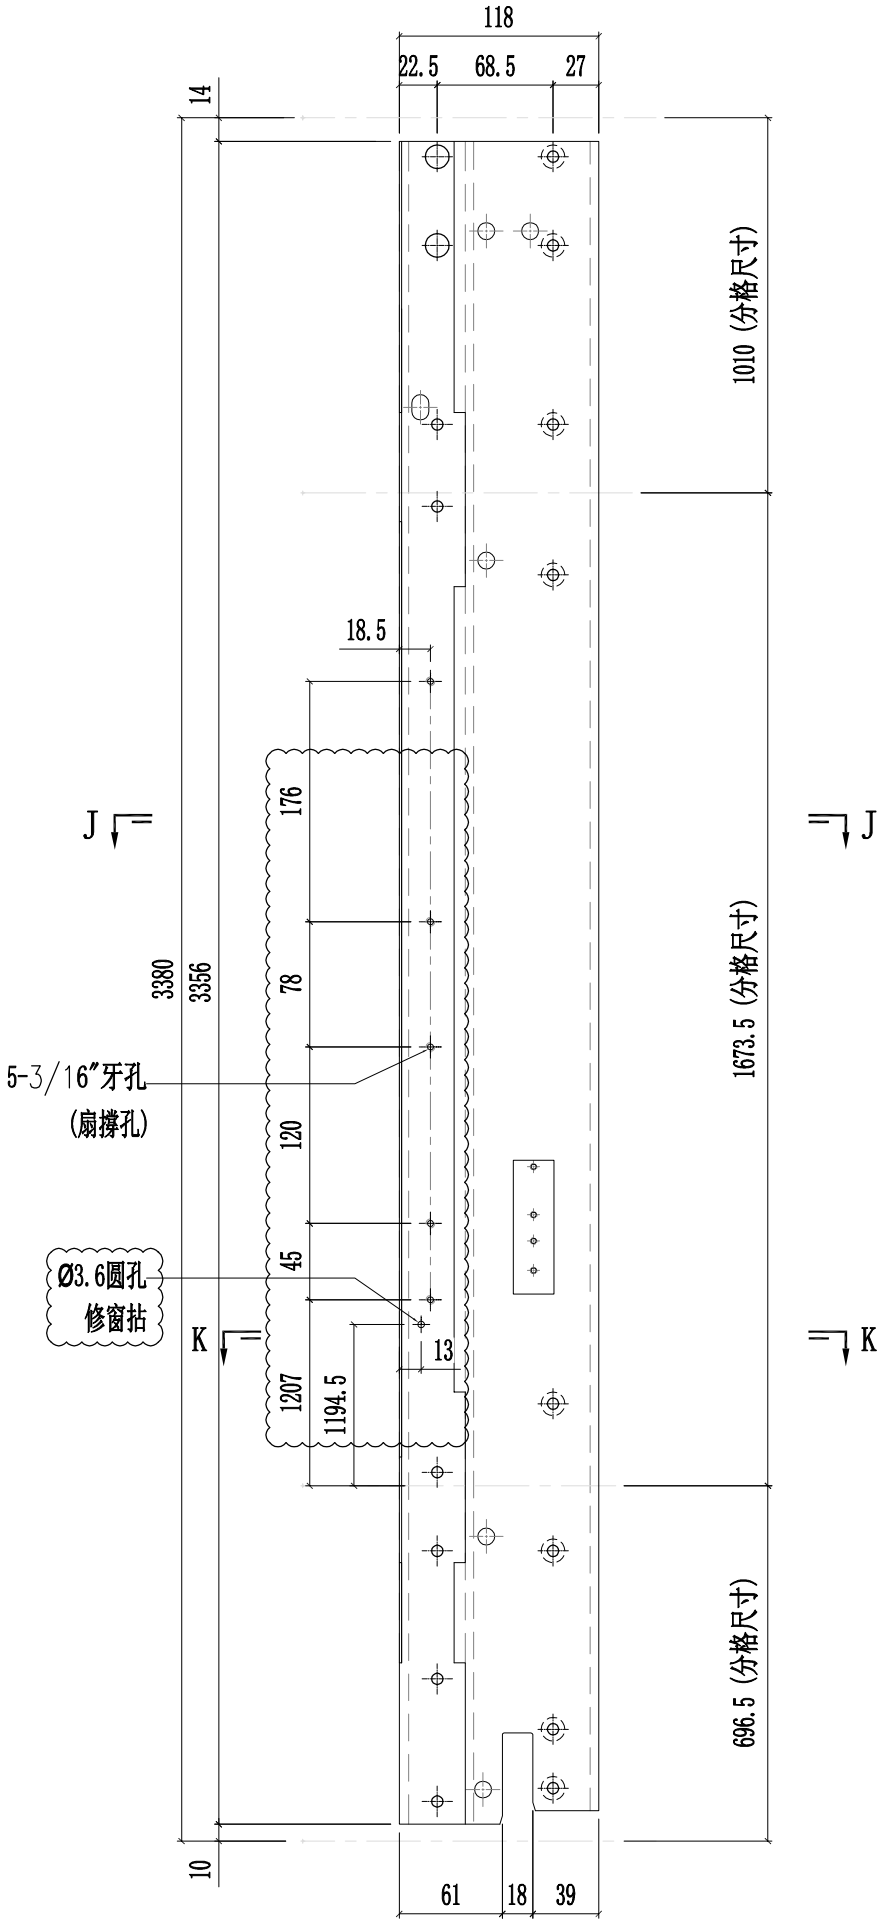

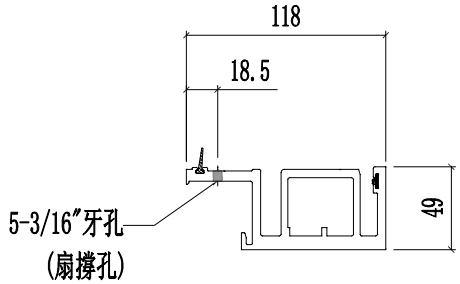


SECTION J-J

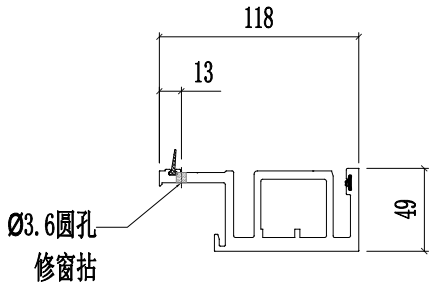


SECTION K-K


美特鋁質有限公司 MIDI Aluminium Fabricator Ltd.														
修改	A	B	D	採用	工廠	✓	地盤	-	工程號	J857	類別		物料號	-		
日期	03.16	03.26	05.14	材料顏色	AL2:ECK3X10063S-XF1				地盤	啟德6552	制圖	陳梓豪 20220211	圖號	X86050-P05
									图纸名称	铝料加工图	復核	練松文 20220213	數量	-
									材料	X86050	批准	林仁安 20220215	單件重量	- (KG)

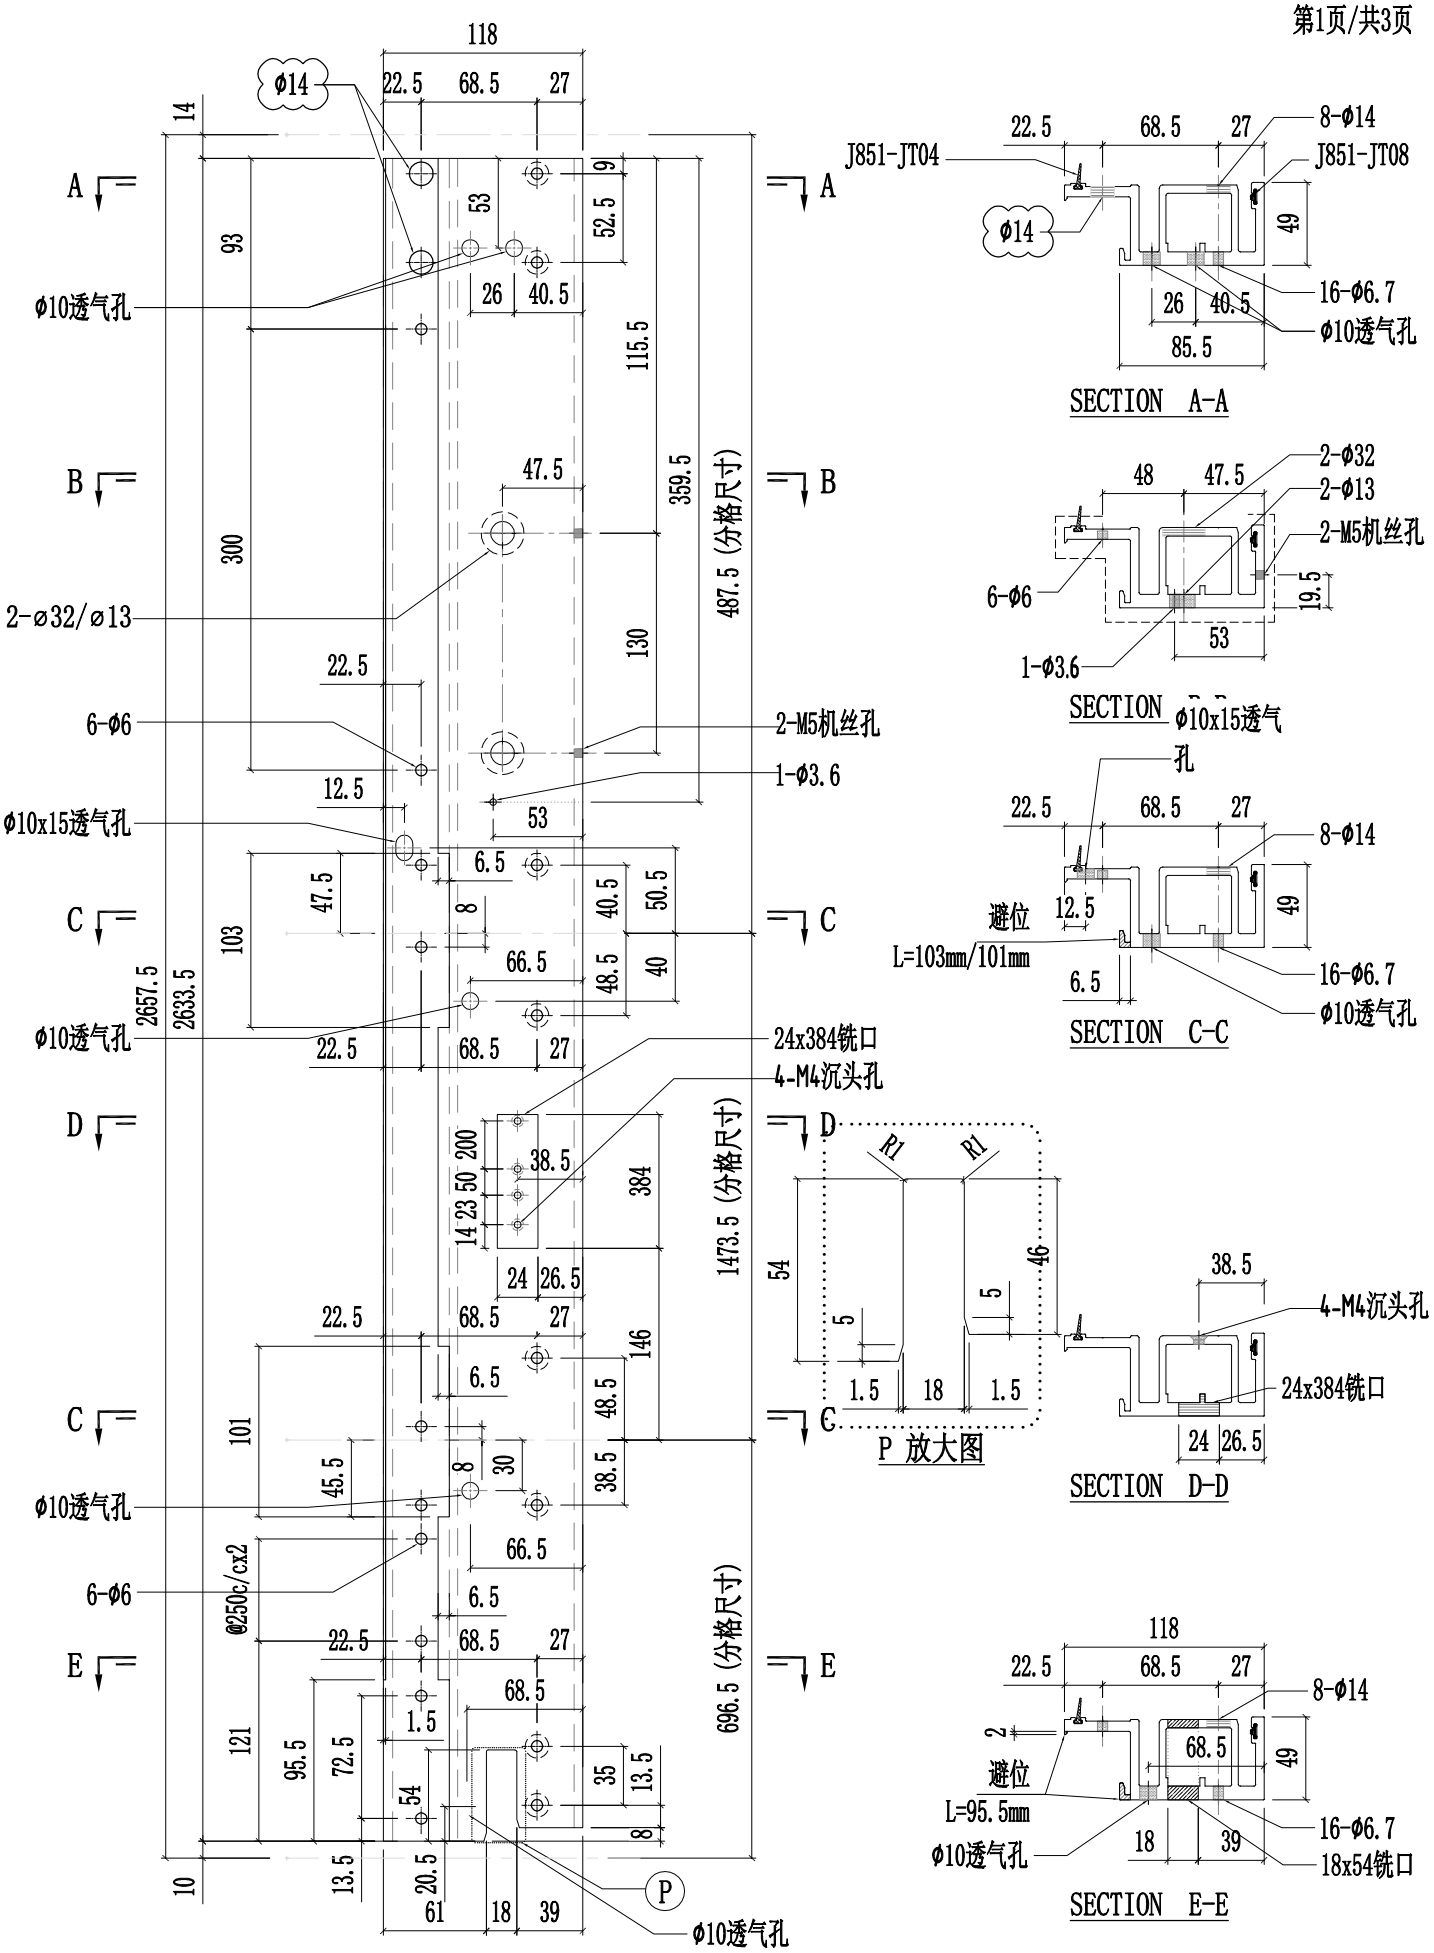


美特鋁質有限公司 MIDI Aluminium Fabricator Ltd.												
修改	A	B	D	採用	工廠	✓	地盤	-	工程號	J857	類別	
日期	03.16	03.26	05.14	材料顏色	AL2:ECK3X10063S-XF1				地盤	啟德6552	制圖	陈梓豪
									图纸名称	铝料加工图	復核	練松文
									材料	X86050	批准	林仁安

物料號	-		
	20220211	圖號	X86050-P05
	20220213	數量	-
	20220215	單件重量	- (KG)

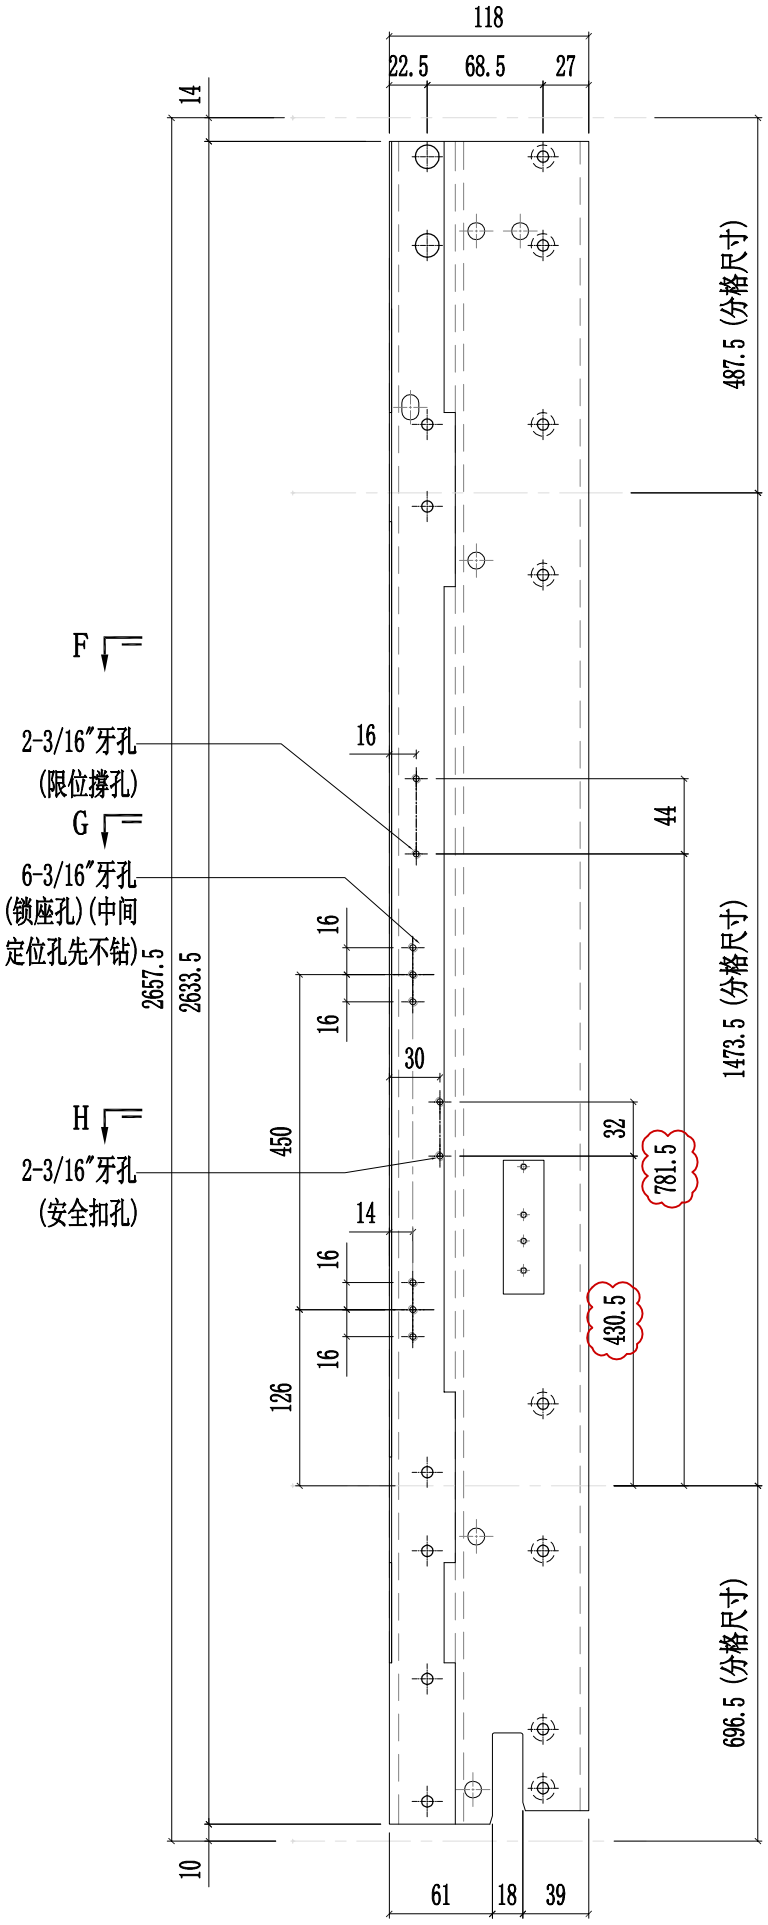


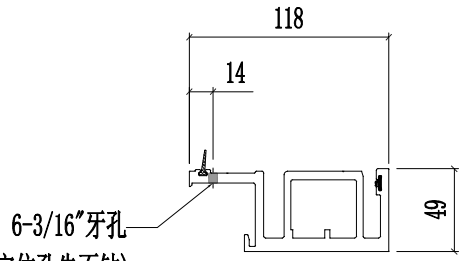

SECTION F-F

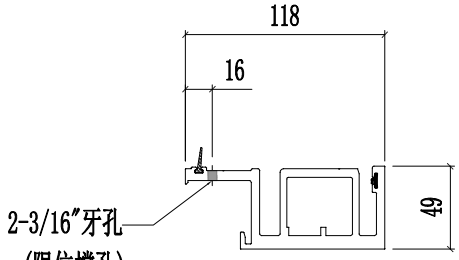



SECTION G-G

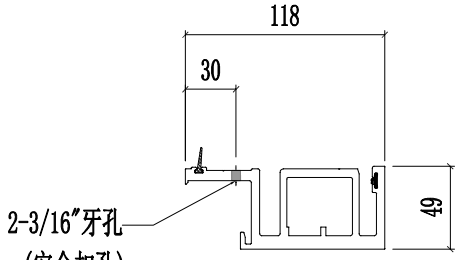


SECTION H-H

美特鋁質有限公司 MIDI Aluminium Fabricator Ltd.													
								工程號	J857	類別		物料號	-	
								地盘	啟德6552	制圖	陈梓豪 20220211	圖號	X86050-P05
修改	A	B	D	採用	工廠	✓	地盤	-	图纸名称	铝料加工图	復核	練松文 20220213	數量	-
日期	03.16	04.12	05.14	材料颜色		AL2:ECK3X10063S-XF1			材料	X86050	批准	林仁安 20220215	單件重量	- (KG)

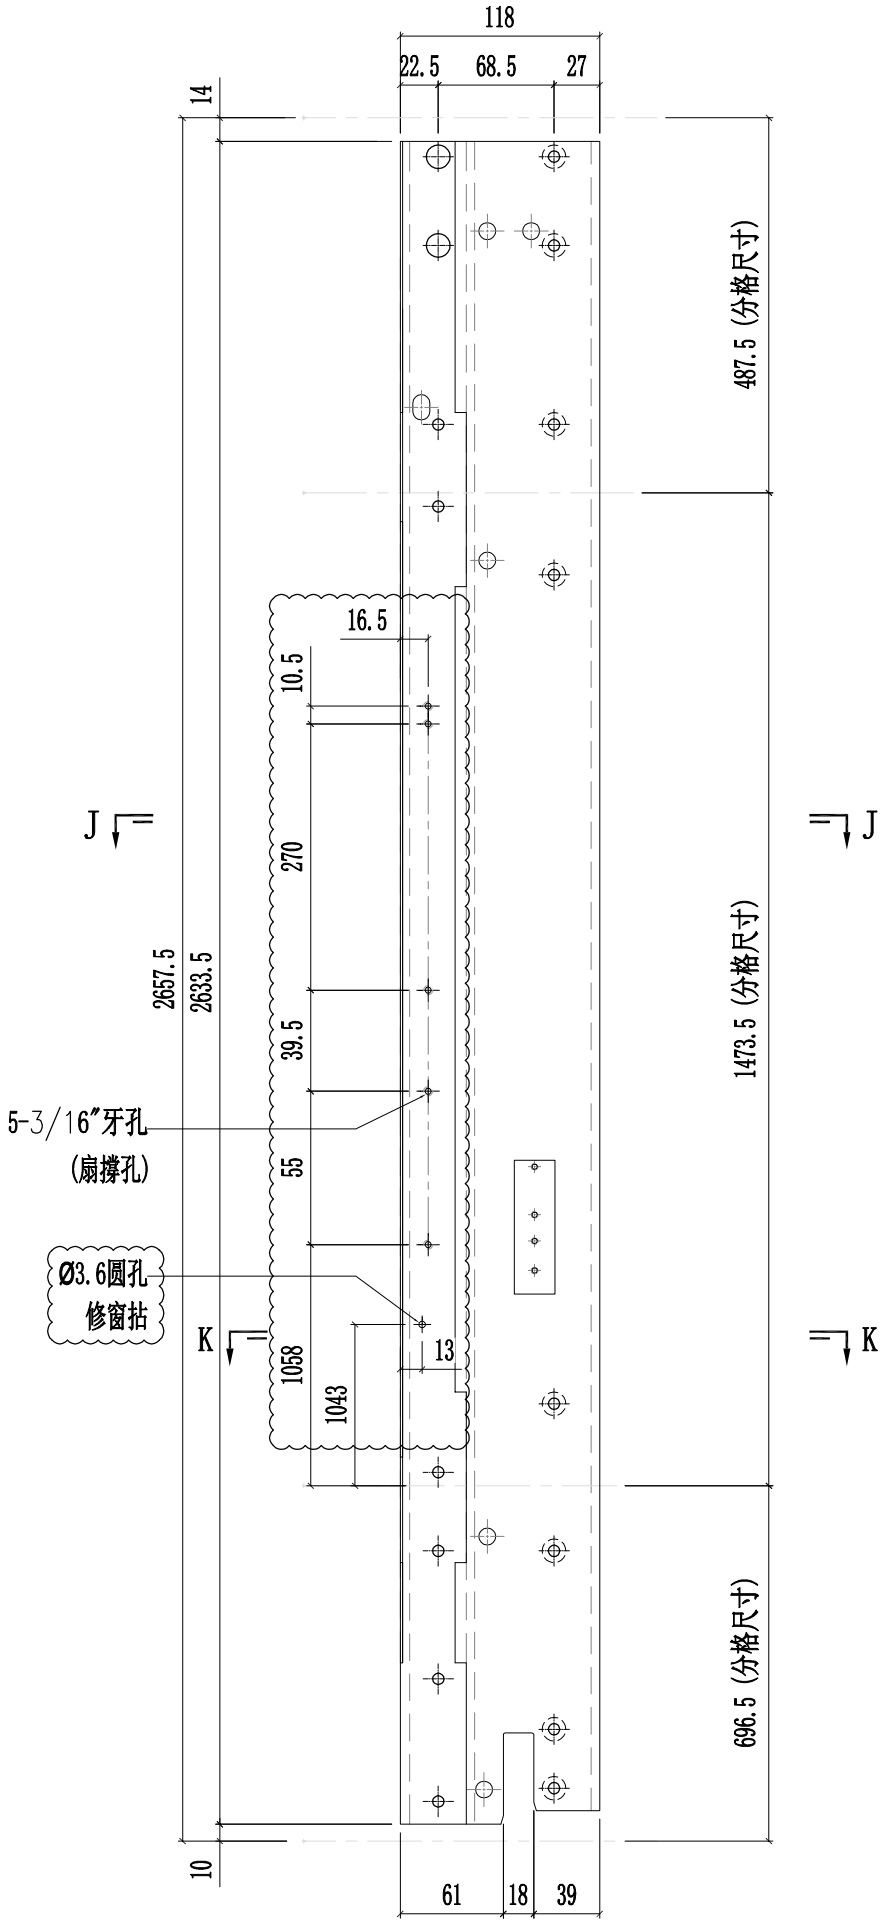

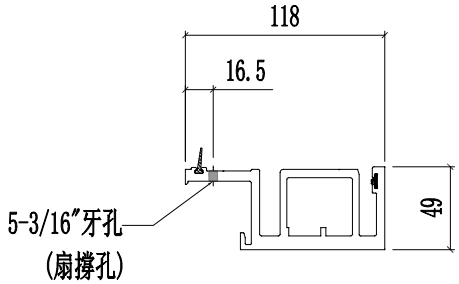



SECTION J-J

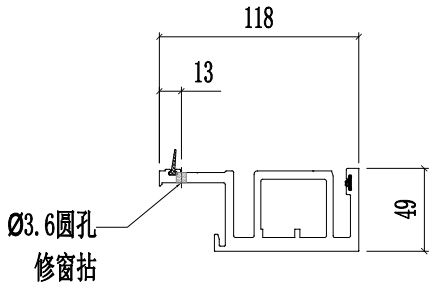


SECTION K-K

美特鋁質有限公司 MIDI Aluminium Fabricator Ltd.														
								工程號	J857	類別		物料號	-	
								地盤	啟德6552	制圖	陈梓豪 20220211	圖號	X86050-P06	
修改	A	B	D	採用	工廠	✓	地盤	-	图纸名称	铝料加工图	復核	練松文 20220213	數量	-	
日期	03.16	03.26	05.14	材料颜色		AL2:ECK3X10063S-XF1			材料	X86050	批准	林仁安 20220215	單件重量	- (KG)

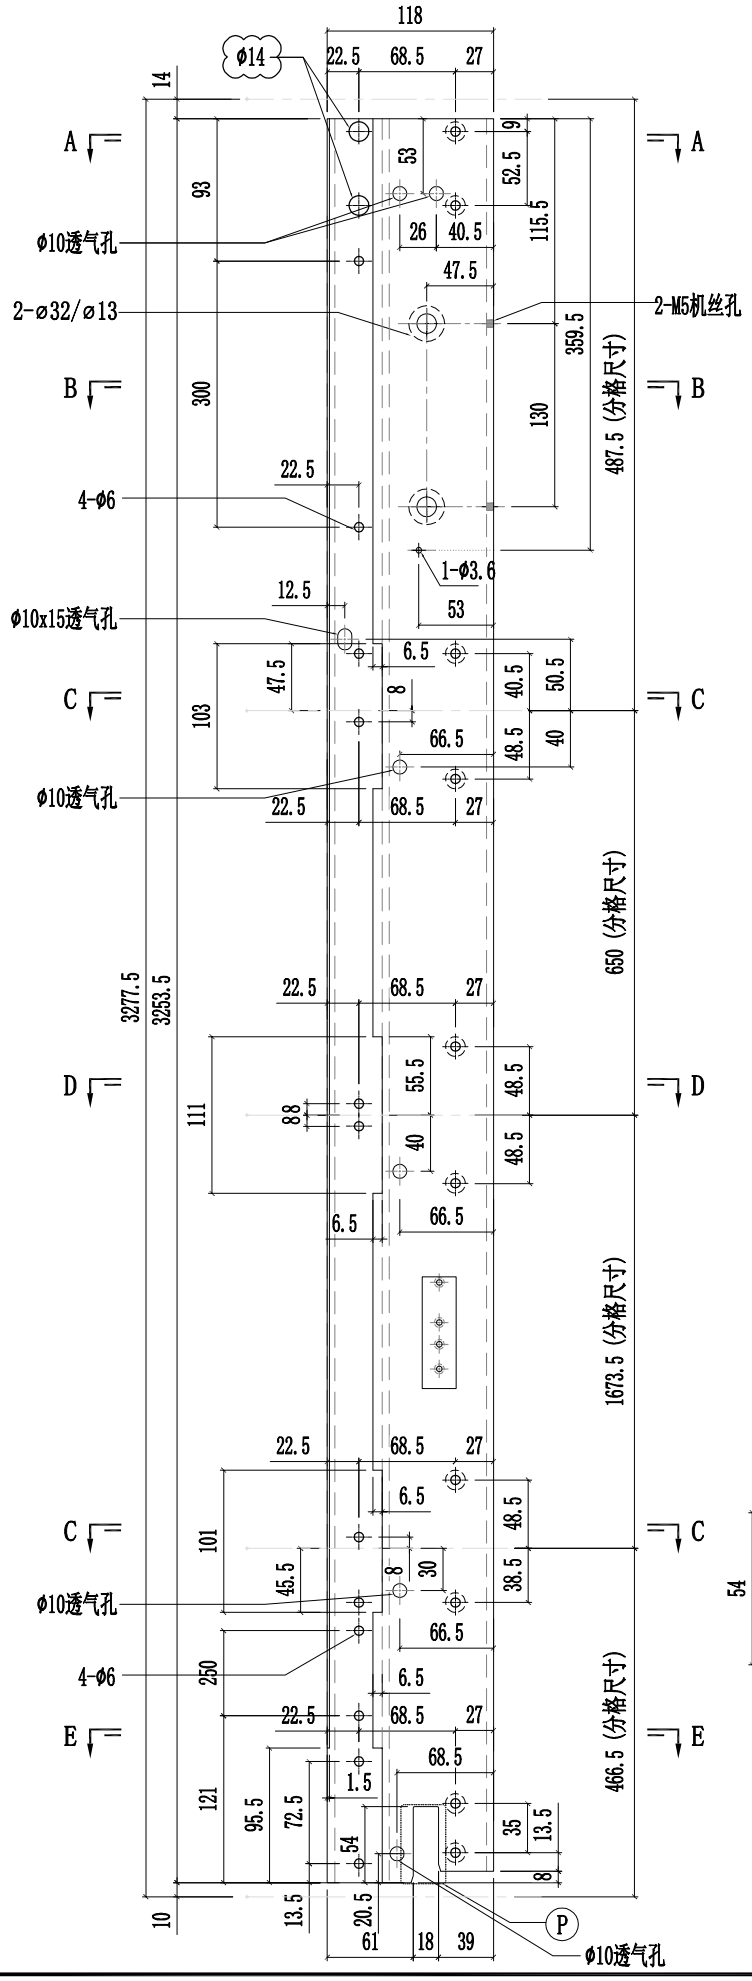


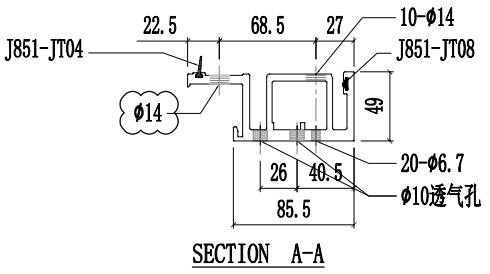


SECTION A-A

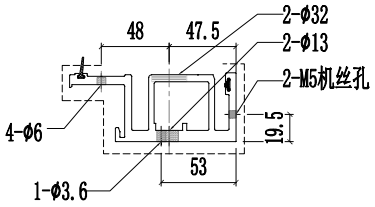


SECTION B-B

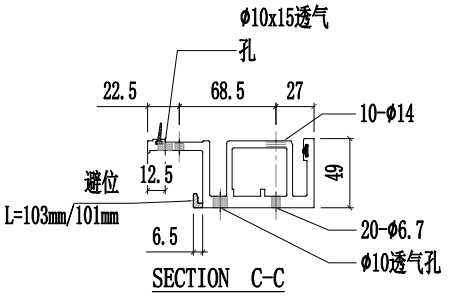


SECTION C-C

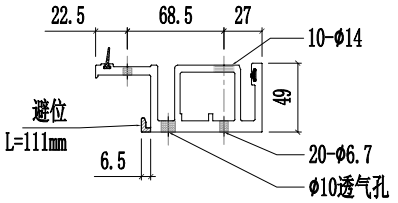

SECTION D-D

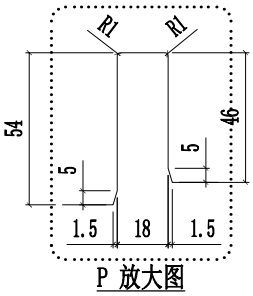



P 放大图

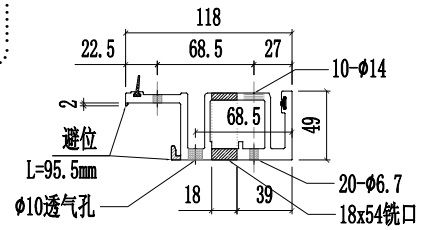


SECTION E-E

美特鋁質有限公司 MIDI Aluminium Fabricator Ltd.														
								工程號	J857	類別		物料號	-	
								地盘	啟德6552	制圖	陈梓豪	20220211	圖號	X86050-P06
修改	A	B	D	採用	工廠	✓	地盤	图纸名称	铝料加工图	復核	練松文	20220213	數量	-
日期	03.16	03.26	05.14	材料颜色		AL2:ECK3X10063S-XF1		材料	X86050	批准	林仁安	20220215	單件重量	- (KG)

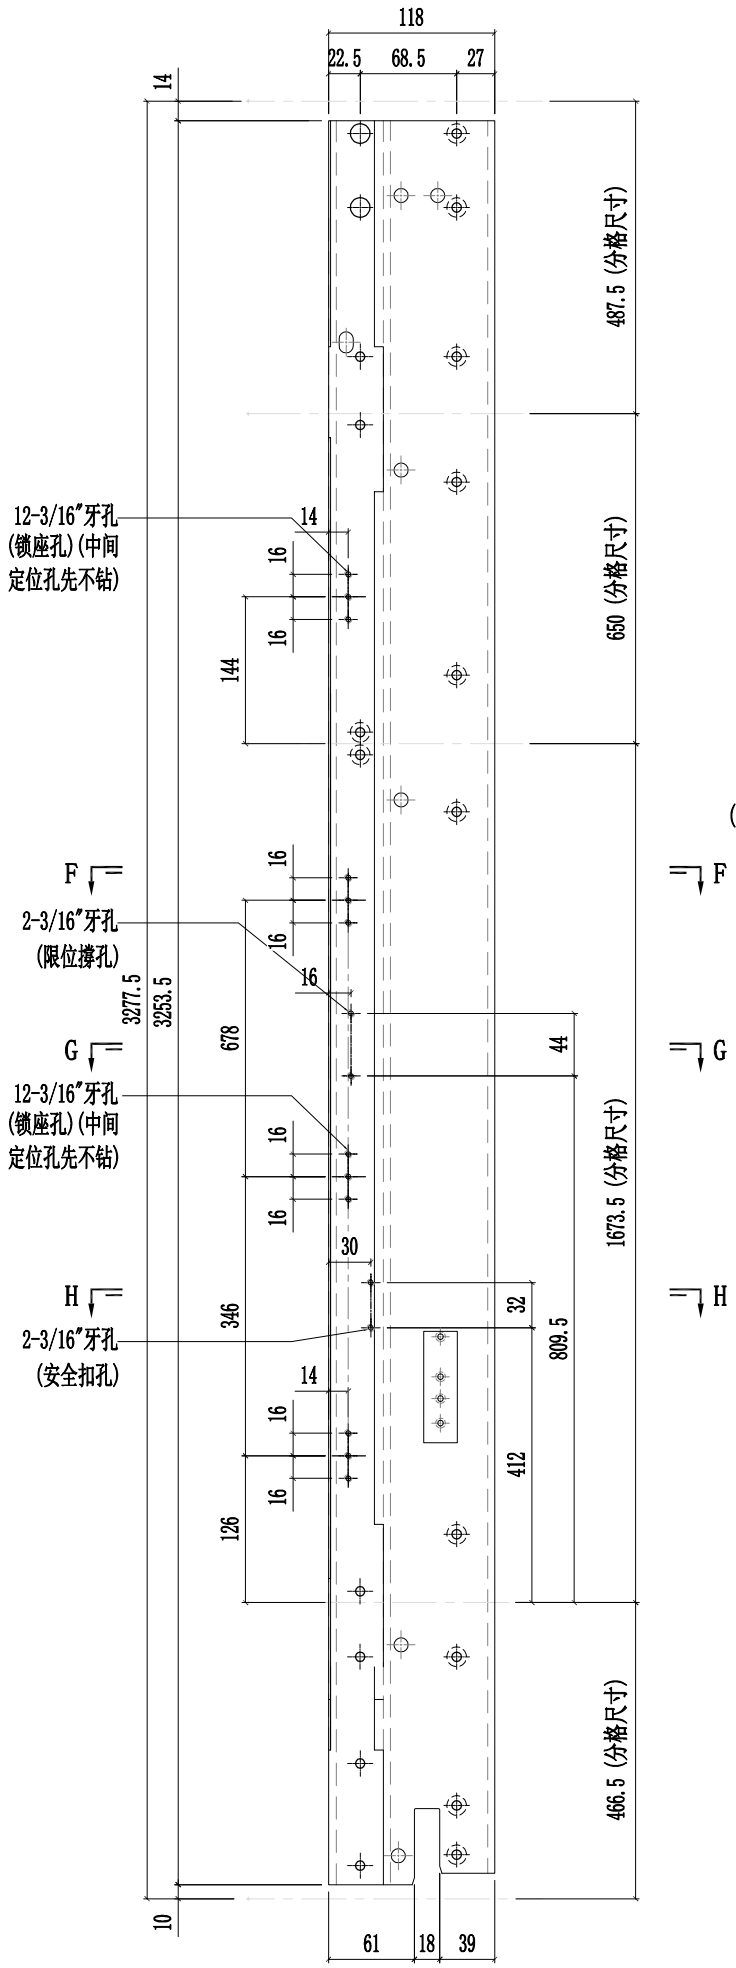


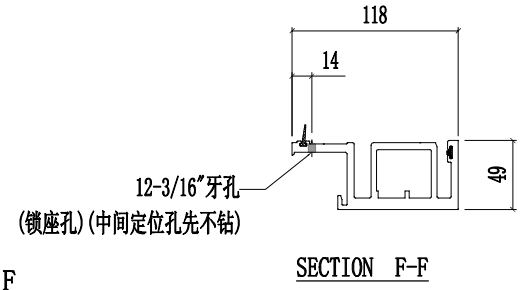

SECTION F-F

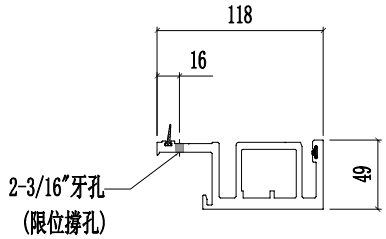


SECTION G-G

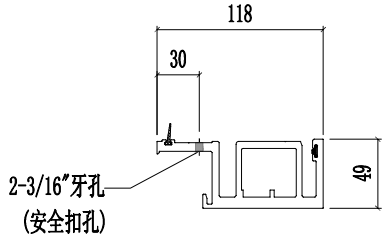


SECTION H-H


美特鋁質有限公司 MIDI Aluminium Fabricator Ltd.													
修改	A	B	D	採用	工廠	✓	地盤	-	图纸名称	铝料加工图	復核	練松文 20220213	數量	-
日期	03.16	04.12	05.14	材料颜色	AL2:ECK3X10063S-XF1				材料	X86050	批准	林仁安 20220215	單件重量	- (KG)

工程號	J857	類別		物料號	-		
地盤	啟德6552	制圖	陈梓豪 20220211			圖號	X86050-P06

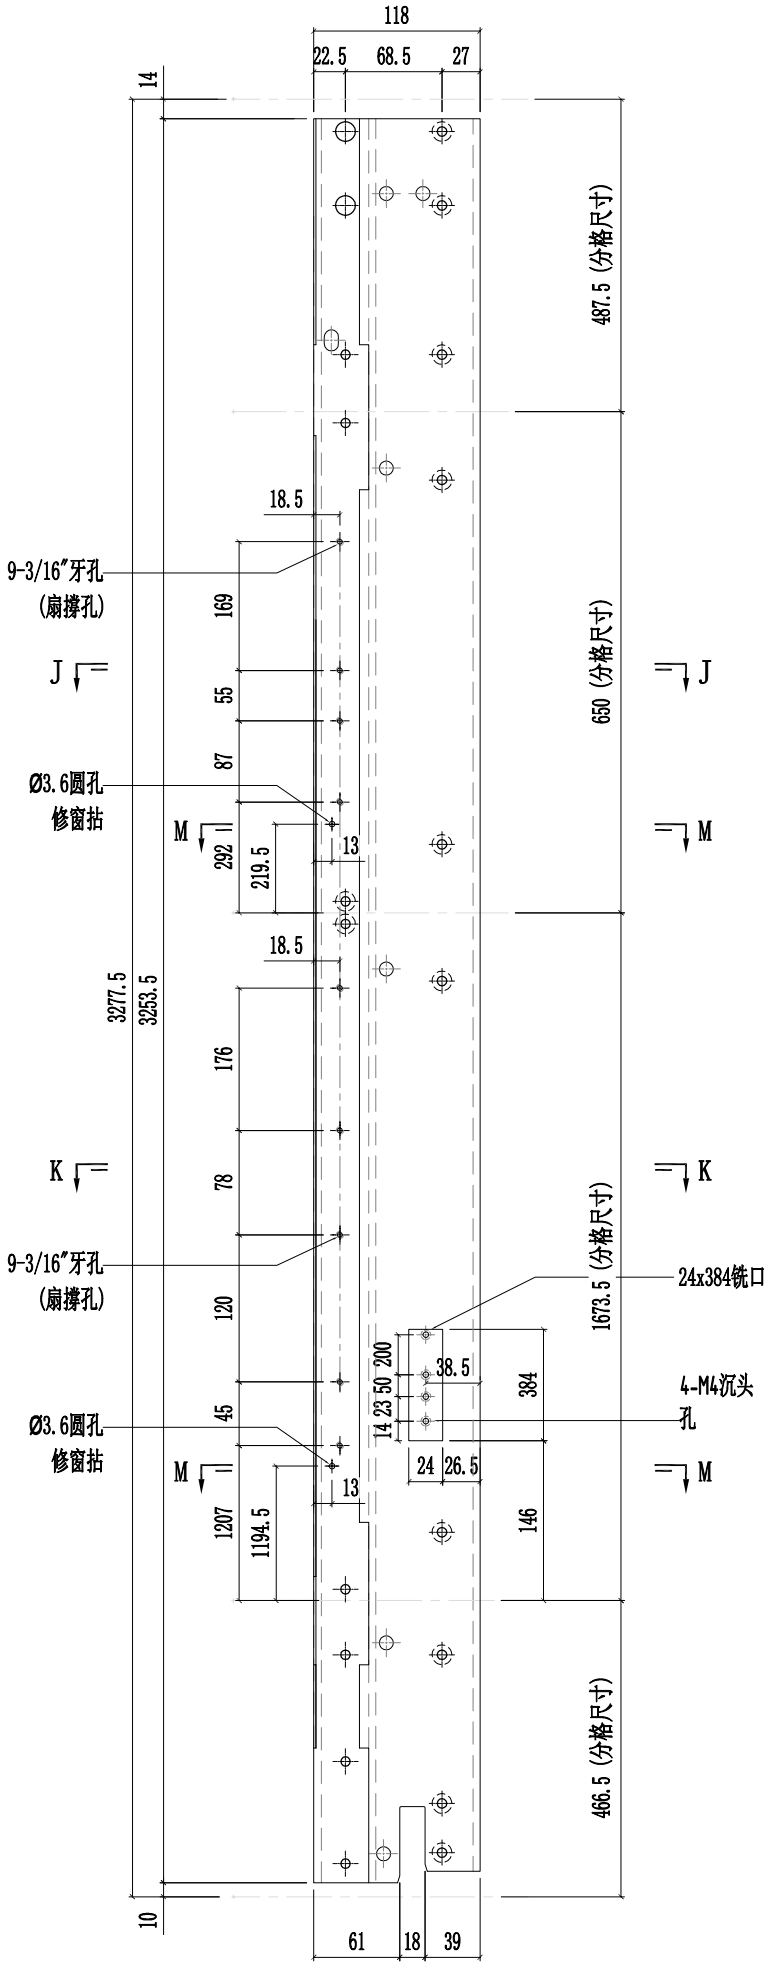


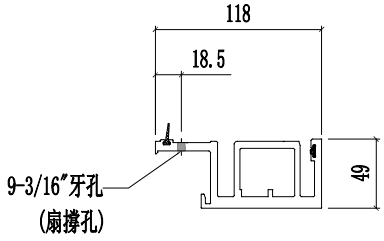

SECTION J-J

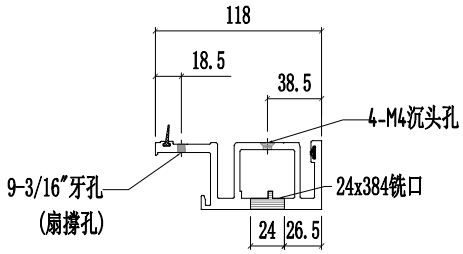



SECTION K-K

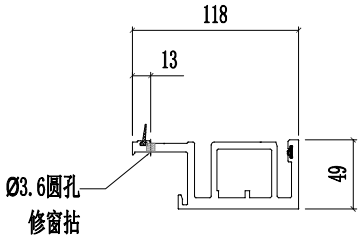


SECTION M-M

美特鋁質有限公司 MIDI Aluminium Fabricator Ltd.														
								工程號	J857	類別		物料號	-	
								地盤	啟德6552	制圖	陳梓豪 20220211	圖號	X86050-P07	
修改	A	B	D	採用	工廠	✓	地盤	-	图纸名称	铝料加工图	復核	練松文 20220213	數量	-
日期	03.16	03.26	05.14	材料颜色	AL2:ECK3X10063S-XF1				材料	X86050	批准	林仁安 20220215	單件重量	- (KG)

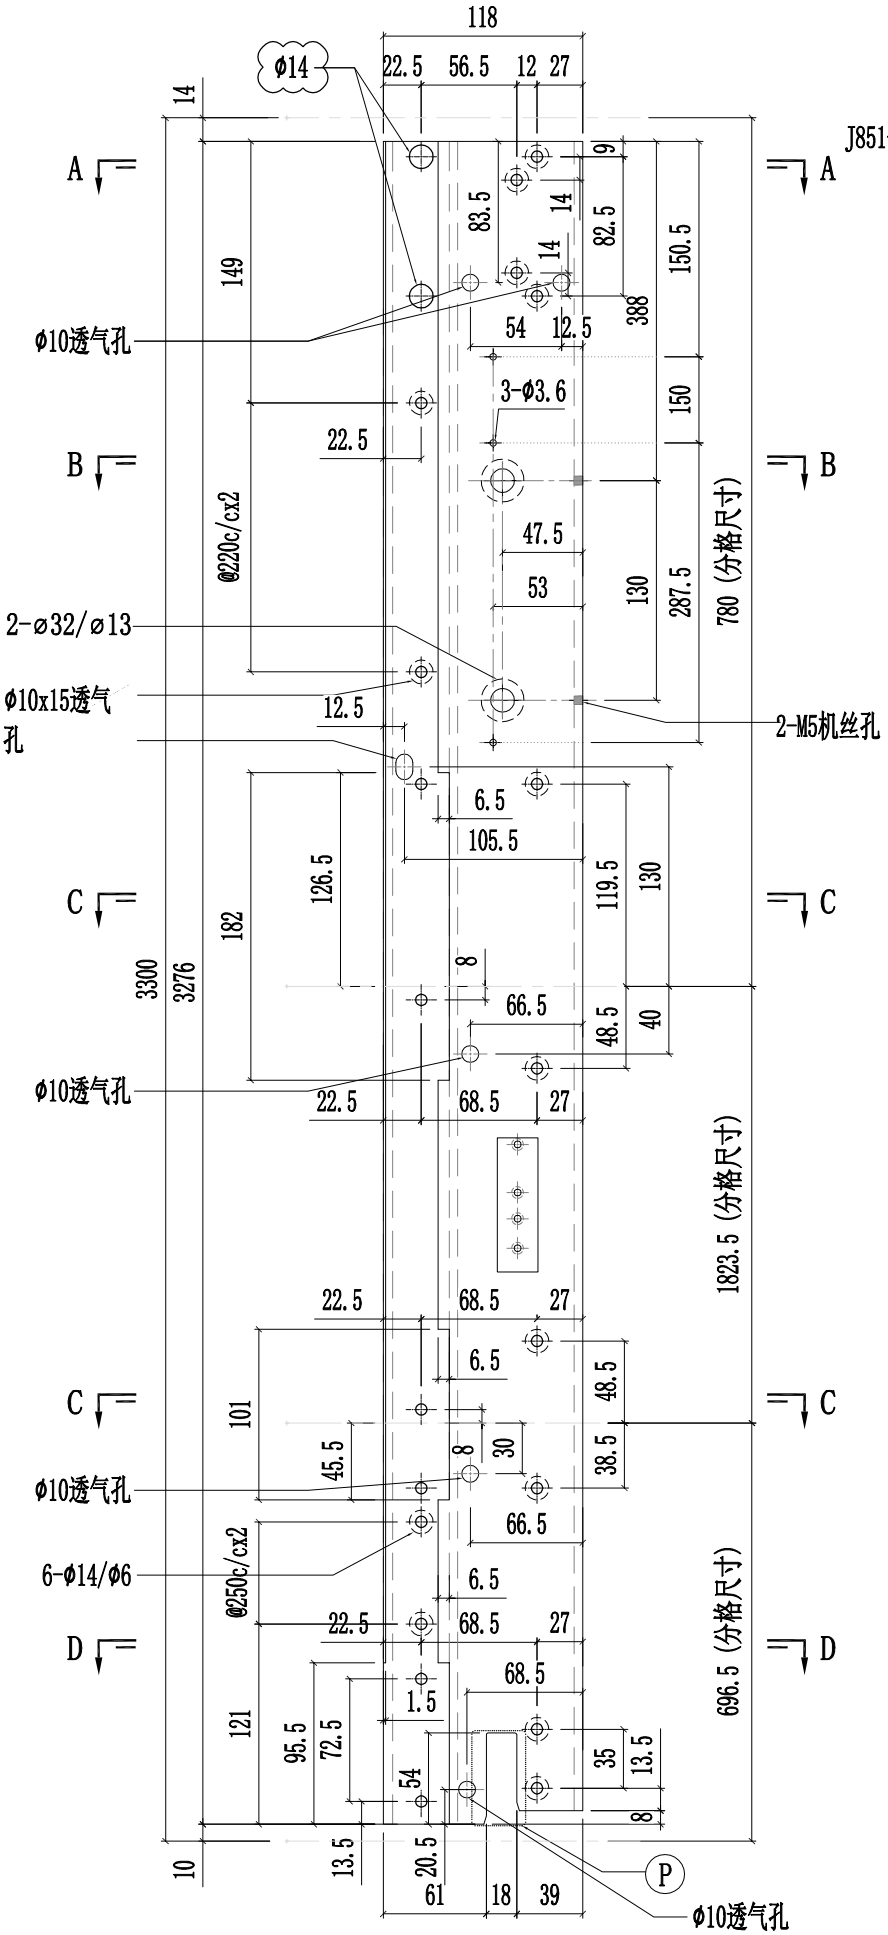


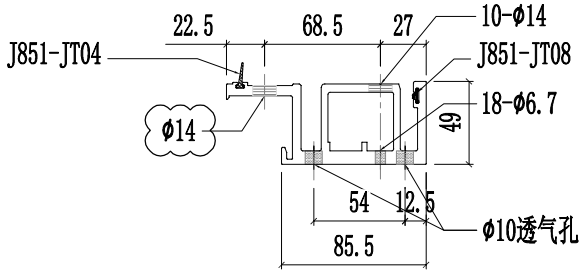


SECTION A-A

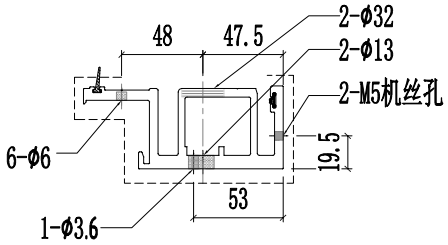


SECTION B-B

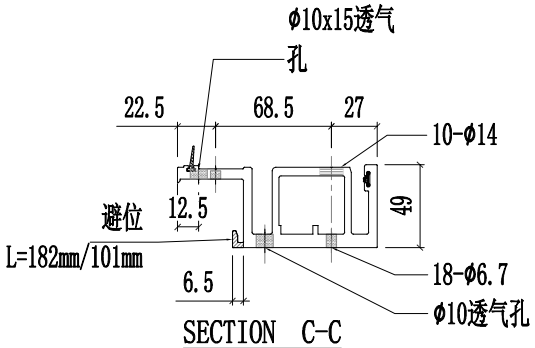

SECTION C-C

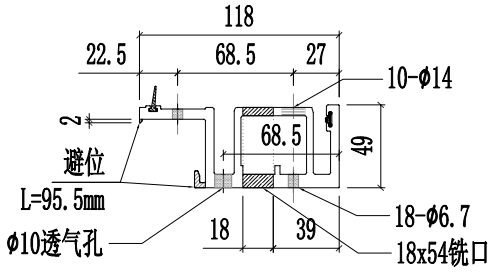



SECTION D-D

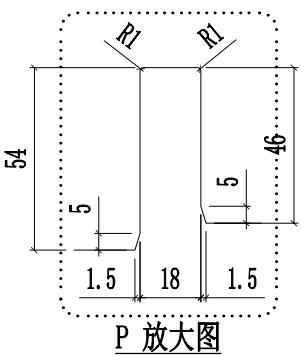


P 放大图

美特鋁質有限公司 MIDI Aluminium Fabricator Ltd.														
修改	A	B	D	採用	工廠	✓	地盤	-	工程號	J857	類別		物料號	-
日期	03.16	03.26	05.14	材料顏色	AL2:ECK3X10063S-XF1				地盤	啟德6552	制圖	陈梓豪 20220211	圖號	X86050-P07
									图纸名称	铝料加工图	復核	練松文 20220213	數量	-
									材料	X86050	批准	林仁安 20220215	單件重量	- (KG)

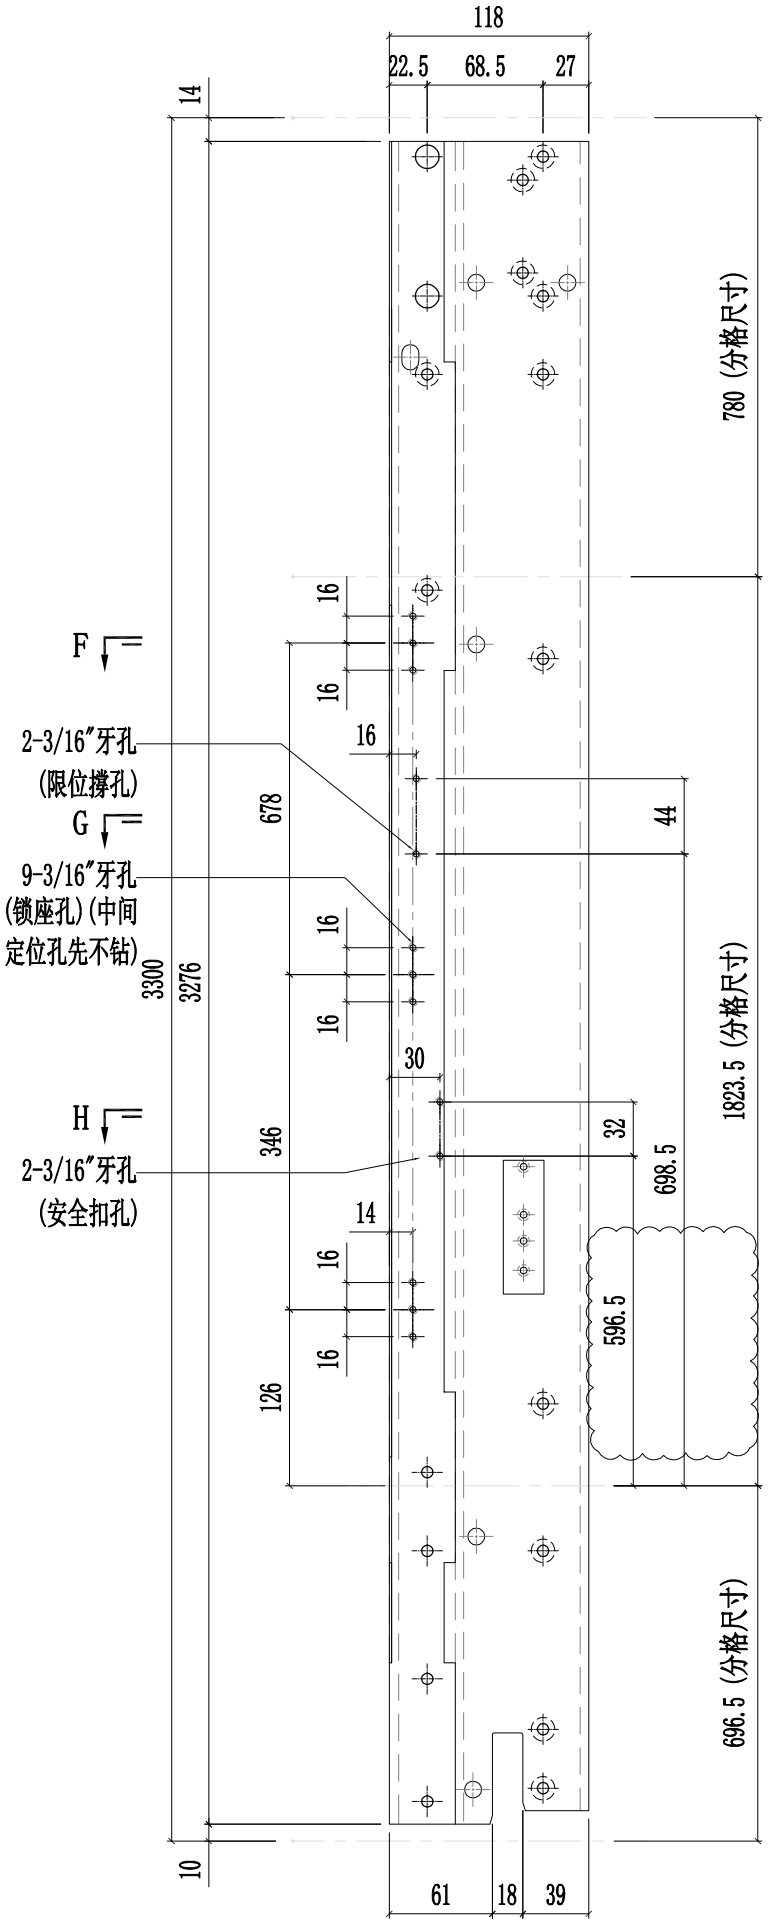


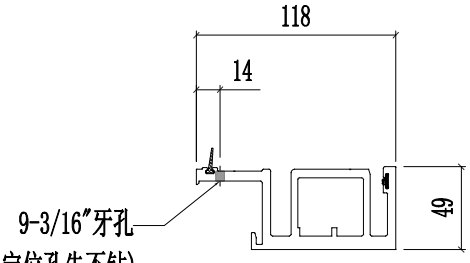

SECTION F-F

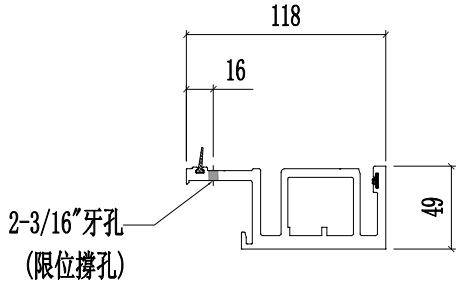



SECTION G-G

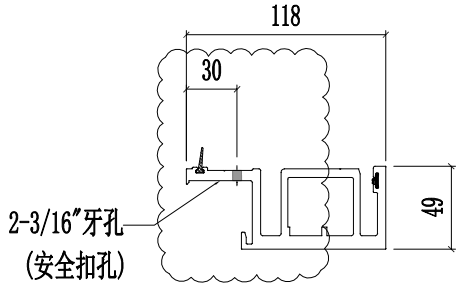


SECTION H-H

美特鋁質有限公司 MIDI Aluminium Fabricator Ltd.													
								工程號	J857	類別		物料號	-	
								地盘	啟德6552	制圖	陈梓豪 20220211	圖號	X86050-P07
修改	A	B	D	採用	工廠	✓	地盤	-	图纸名称	铝料加工图	復核	練松文 20220213	數量	-
日期	03.16	03.26	05.14	材料颜色		AL2:ECK3X10063S-XF1			材料	X86050	批准	林仁安 20220215	單件重量	- (KG)

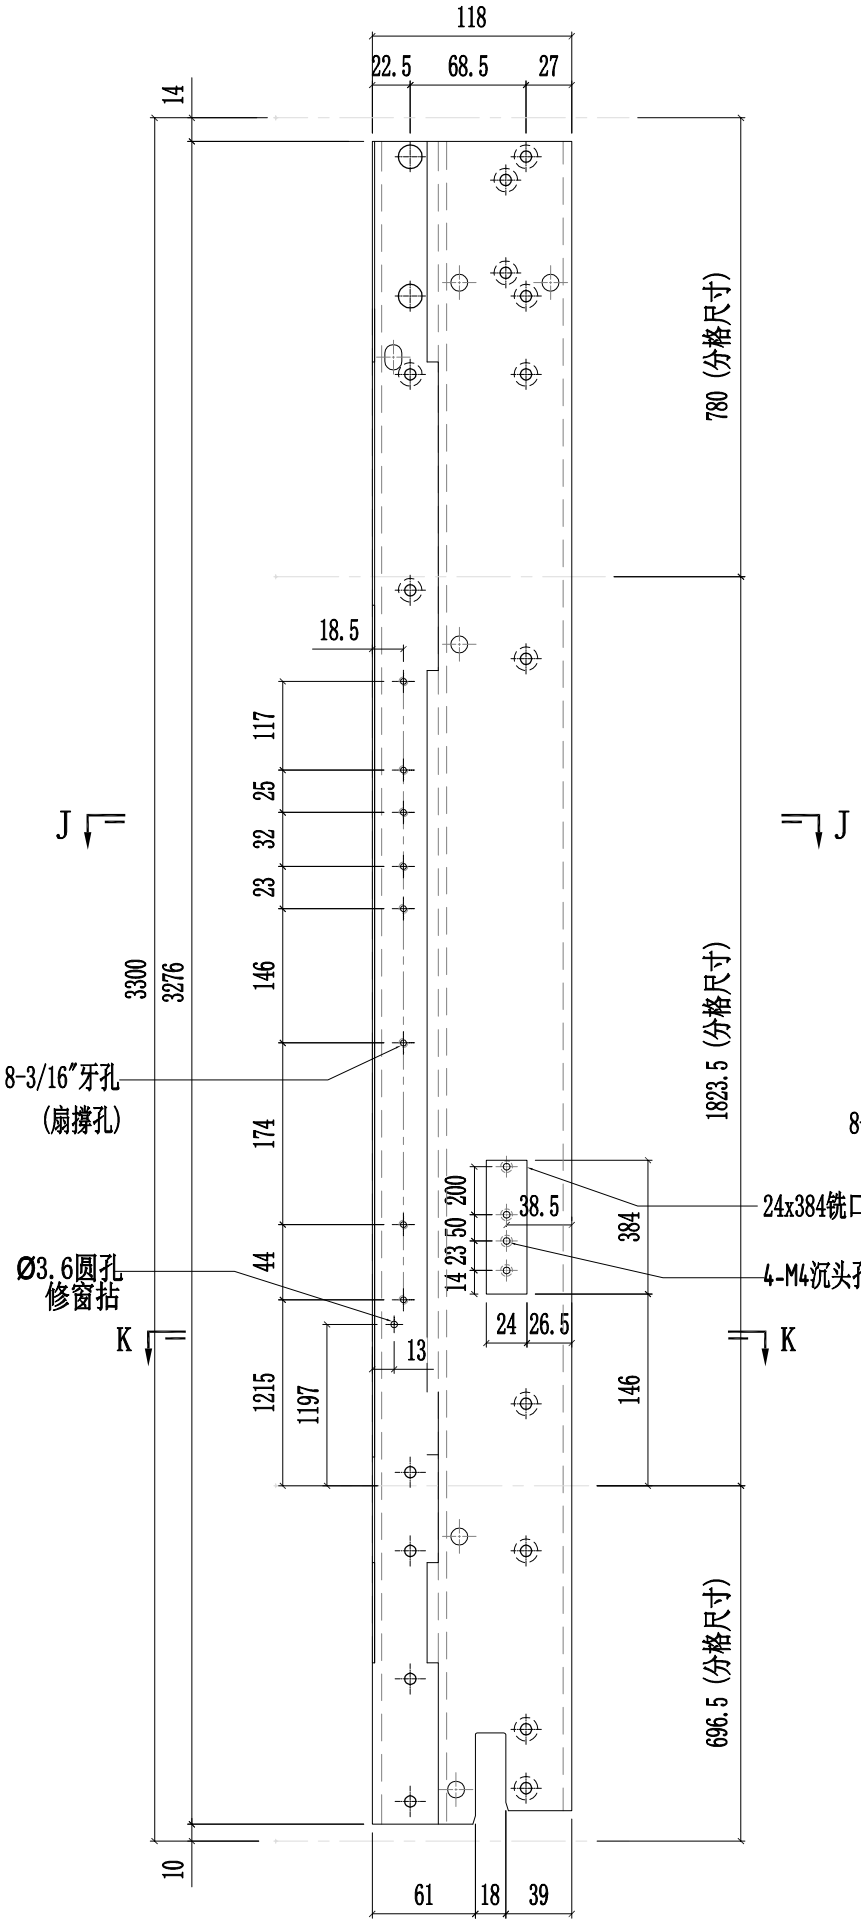

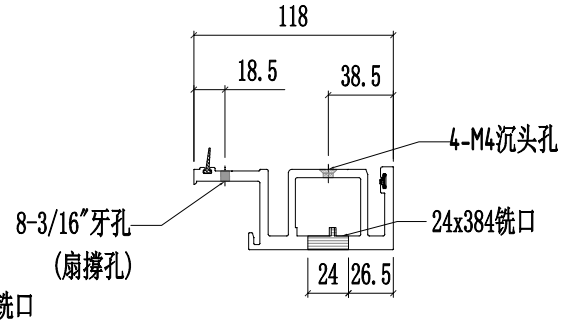



SECTION J-J

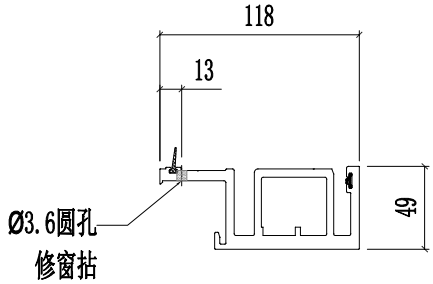


SECTION K-K

美特鋁質有限公司 MIDI Aluminium Fabricator Ltd.														
工程號	J857	類別		物料號	-									
地盤	啟德6552	制圖	陳梓豪	20220211	圖號	X86050-P08								
修改	A	B	D	採用	工廠	✓	地盤	-	图纸名称	铝料加工图	復核	練松文	20220213	數量	-
日期	03.16	03.26	05.14	材料颜色	AL2:ECK3X10063S-XF1				材料	X86050	批准	林仁安	20220215	單件重量	- (KG)

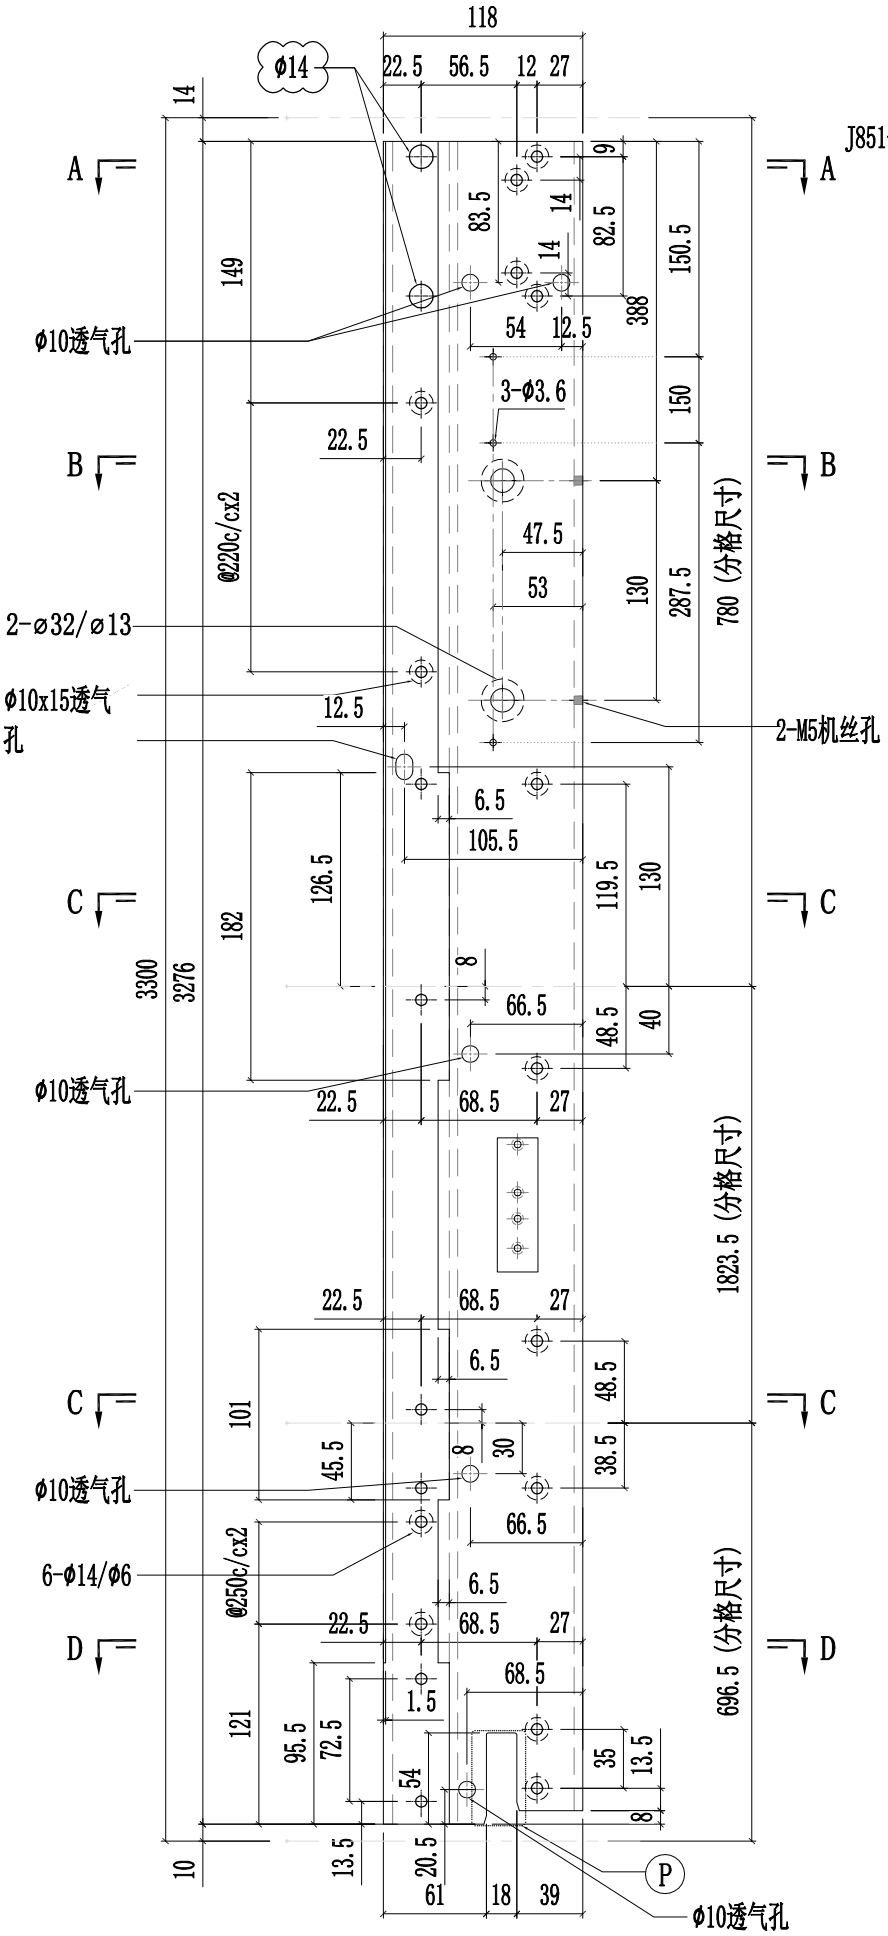


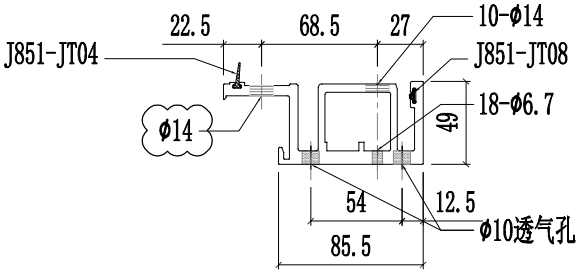


SECTION A-A

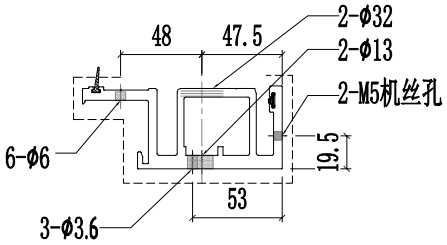


SECTION B-B

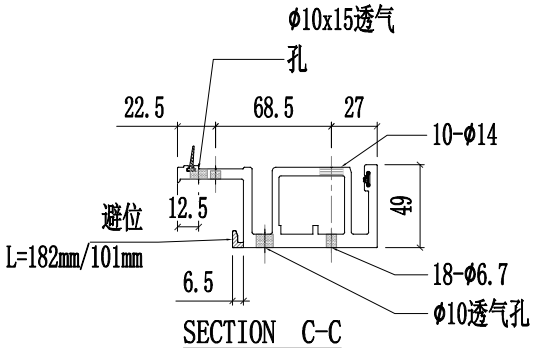

SECTION C-C

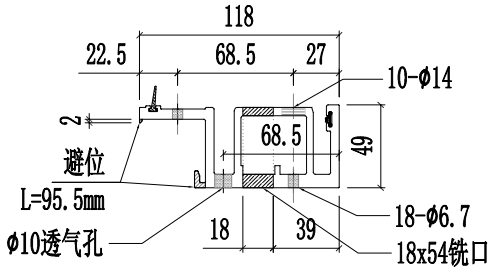


SECTION D-D

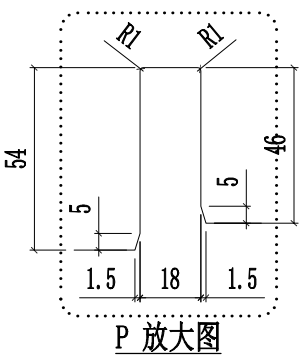


P 放大图

美特鋁質有限公司 MIDI Aluminium Fabricator Ltd.														
								工程號	J857	類別		物料號	-	
								地盤	啟德6552	制圖	陈梓豪	20220211	圖號	X86050-P08
修改	A	B	D	採用	工廠	✓	地盤	图纸名称	铝料加工图	復核	練松文	20220213	數量	-
日期	03.16	03.26	05.14	材料颜色		AL2:ECK3X10063S-XF1	-	材料	X86050	批准	林仁安	20220215	單件重量	- (KG)

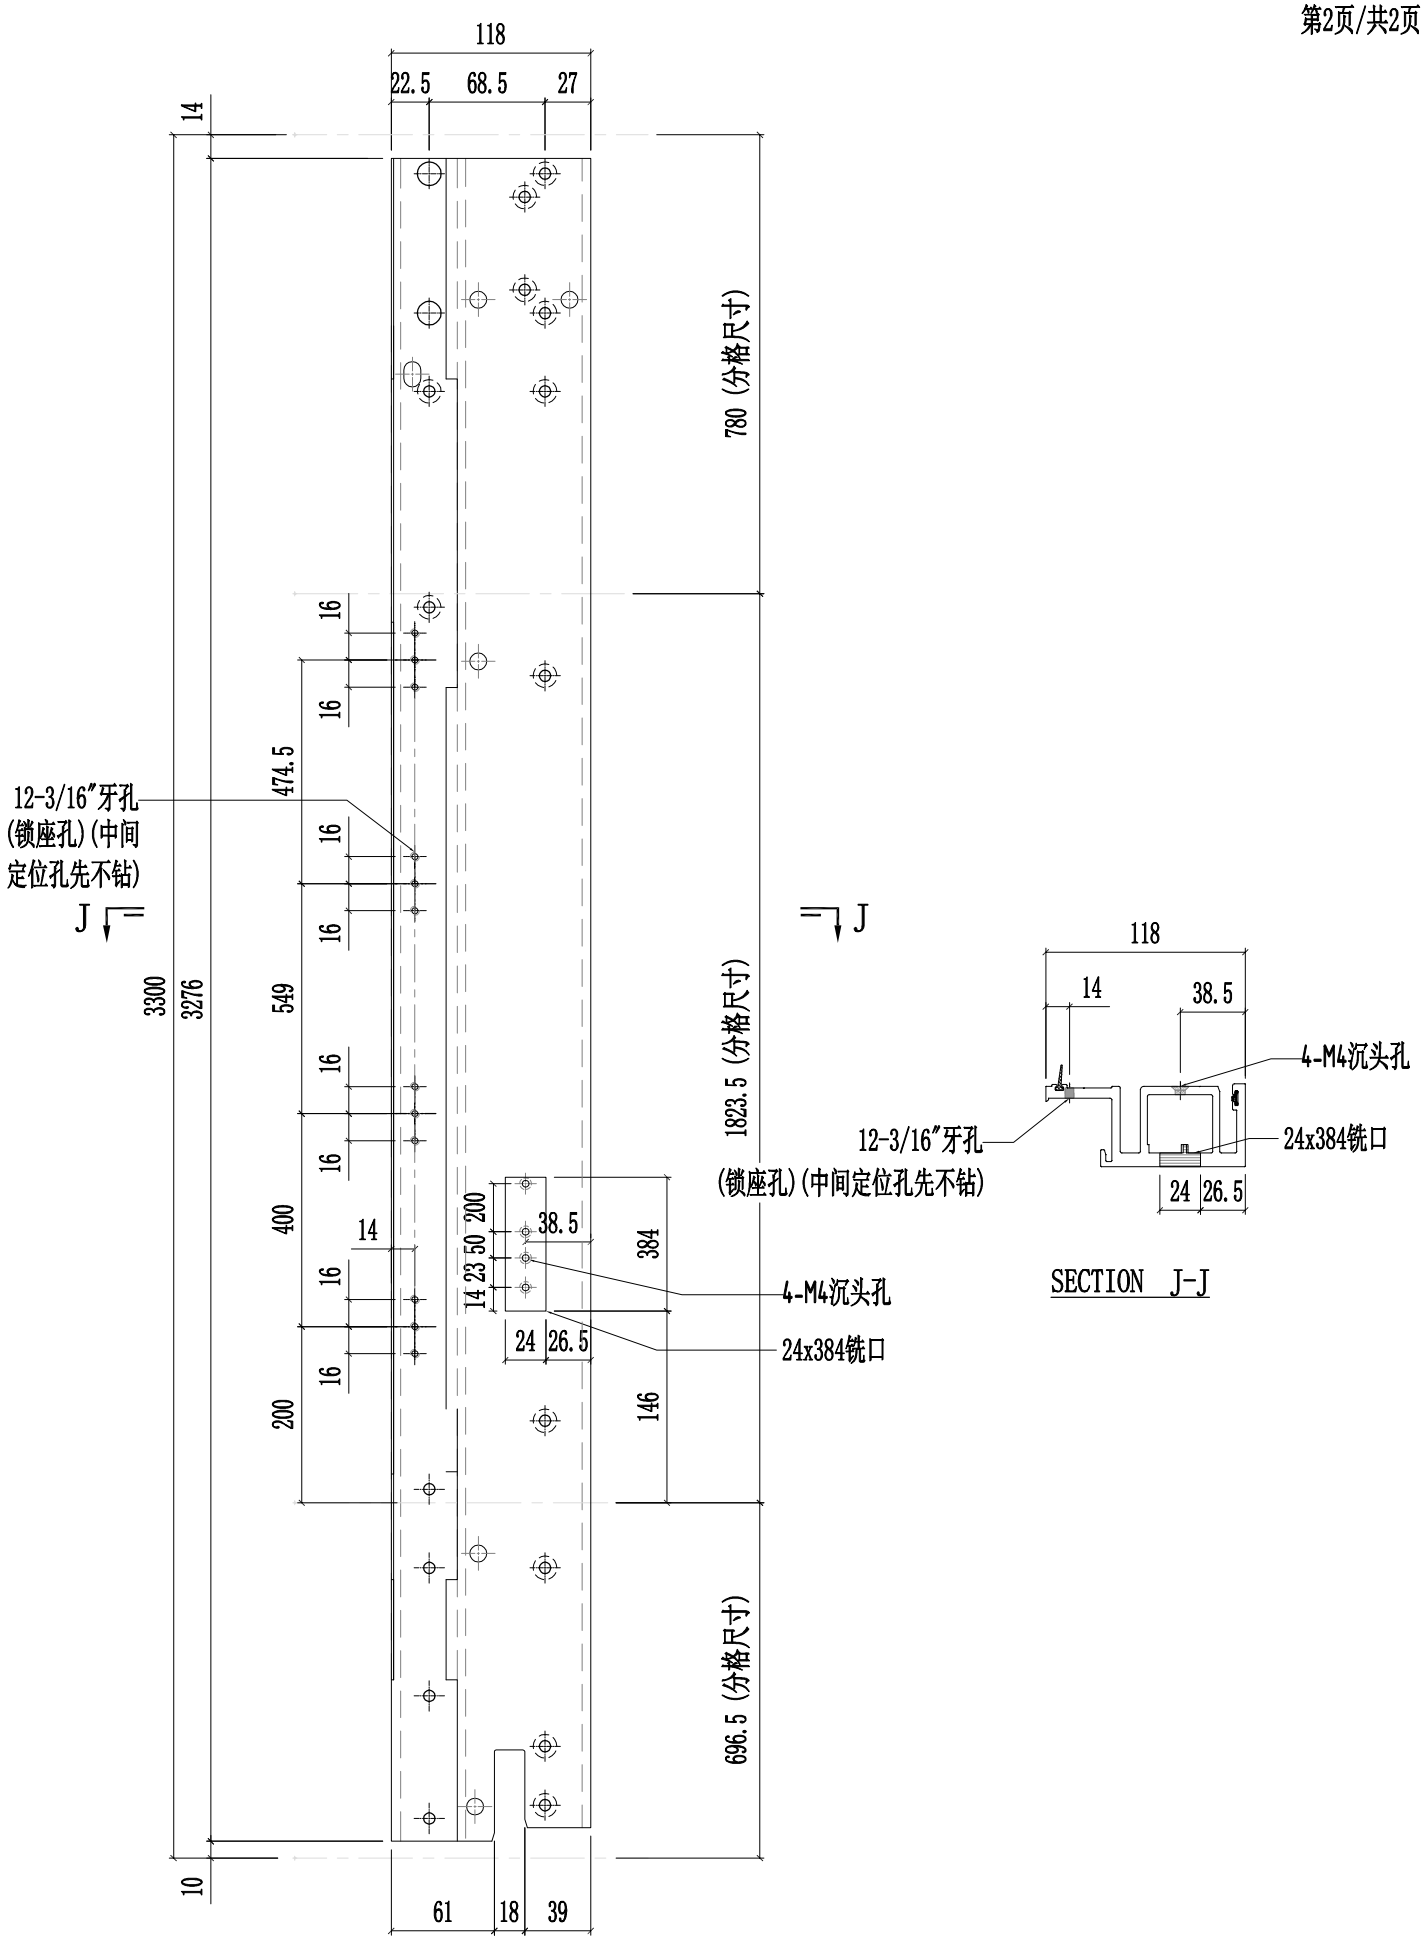

美特鋁質有限公司 MIDI Aluminium Fabricator Ltd.													
工程號	J857	類別		物料號	-								
地盤	啟德6552	制圖	陳梓豪	20220211	圖號	X86050-P09							
修改	A	B	C	採用	工廠	✓	地盤	-	图纸名称	铝料加工图	復核	練松文	20220213	數量	-
日期	03.16	03.26	05.14	材料颜色	AL2:ECK3X10063S-XF1				材料	X86050	批准	林仁安	20220215	單件重量	- (KG)

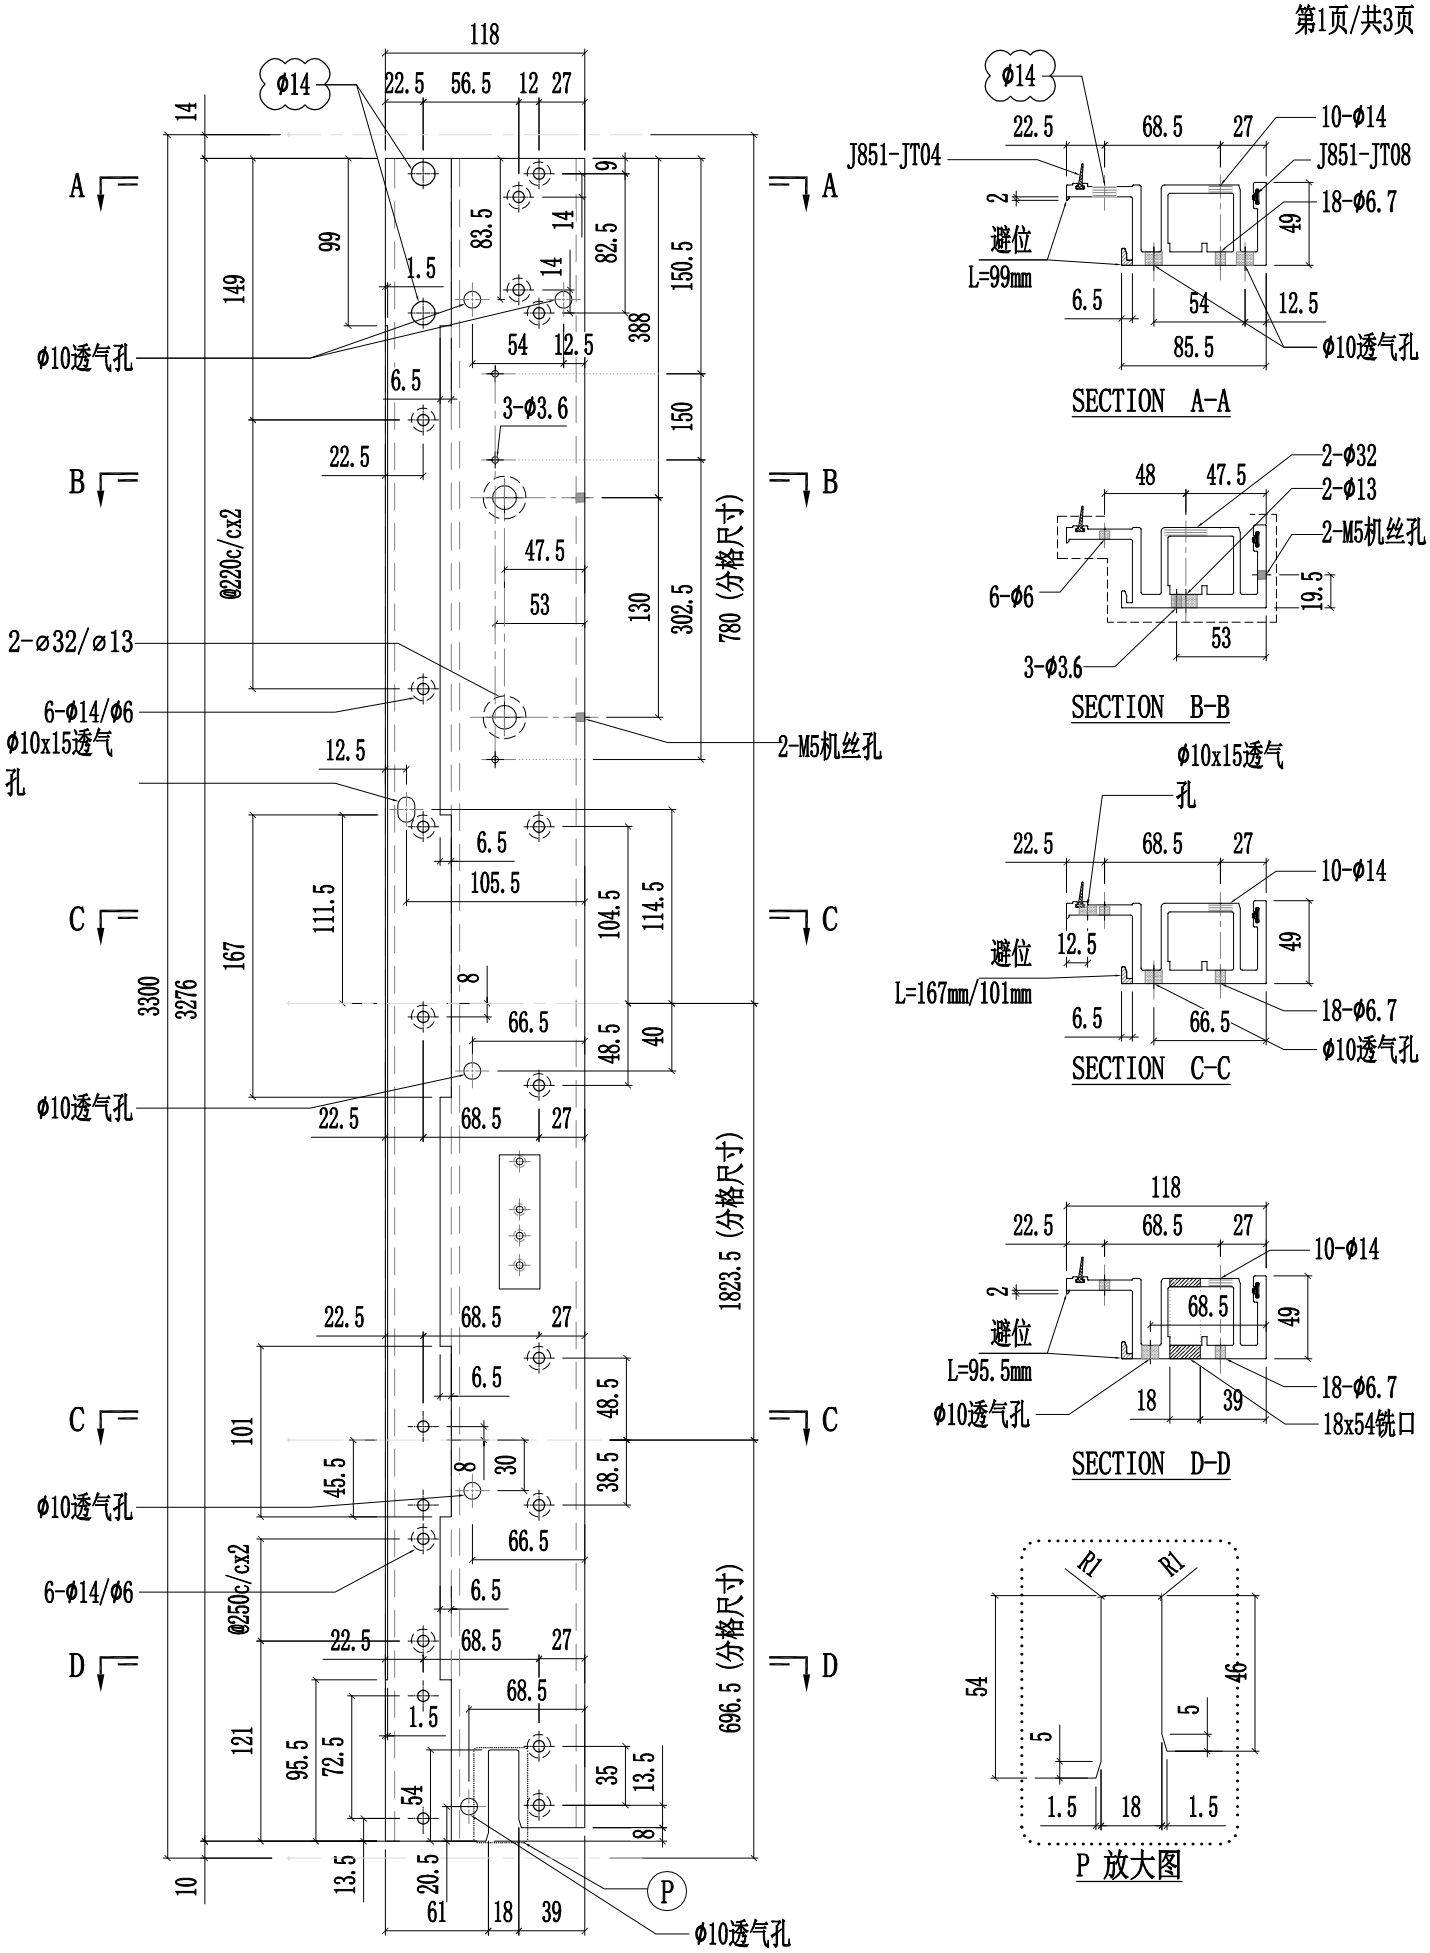

SECTION A-A


SECTION B-B


SECTION C-C

SECTION D-D


P 放大图

美特鋁質有限公司 MIDI Aluminium Fabricator Ltd.														
修改	A	B	C	採用	工廠	✓	地盤	-	工程號	J857	類別		物料號	-
日期	03.16	03.26	05.14	材料顏色		AL2:ECK3X10063S-XF1			地盤	啟德6552	制圖	陈梓豪 20220211	圖號	X86050-P09
									图纸名称	铝料加工图	復核	練松文 20220213	數量	-
									材料	X86050	批准	林仁安 20220215	單件重量	- (KG)

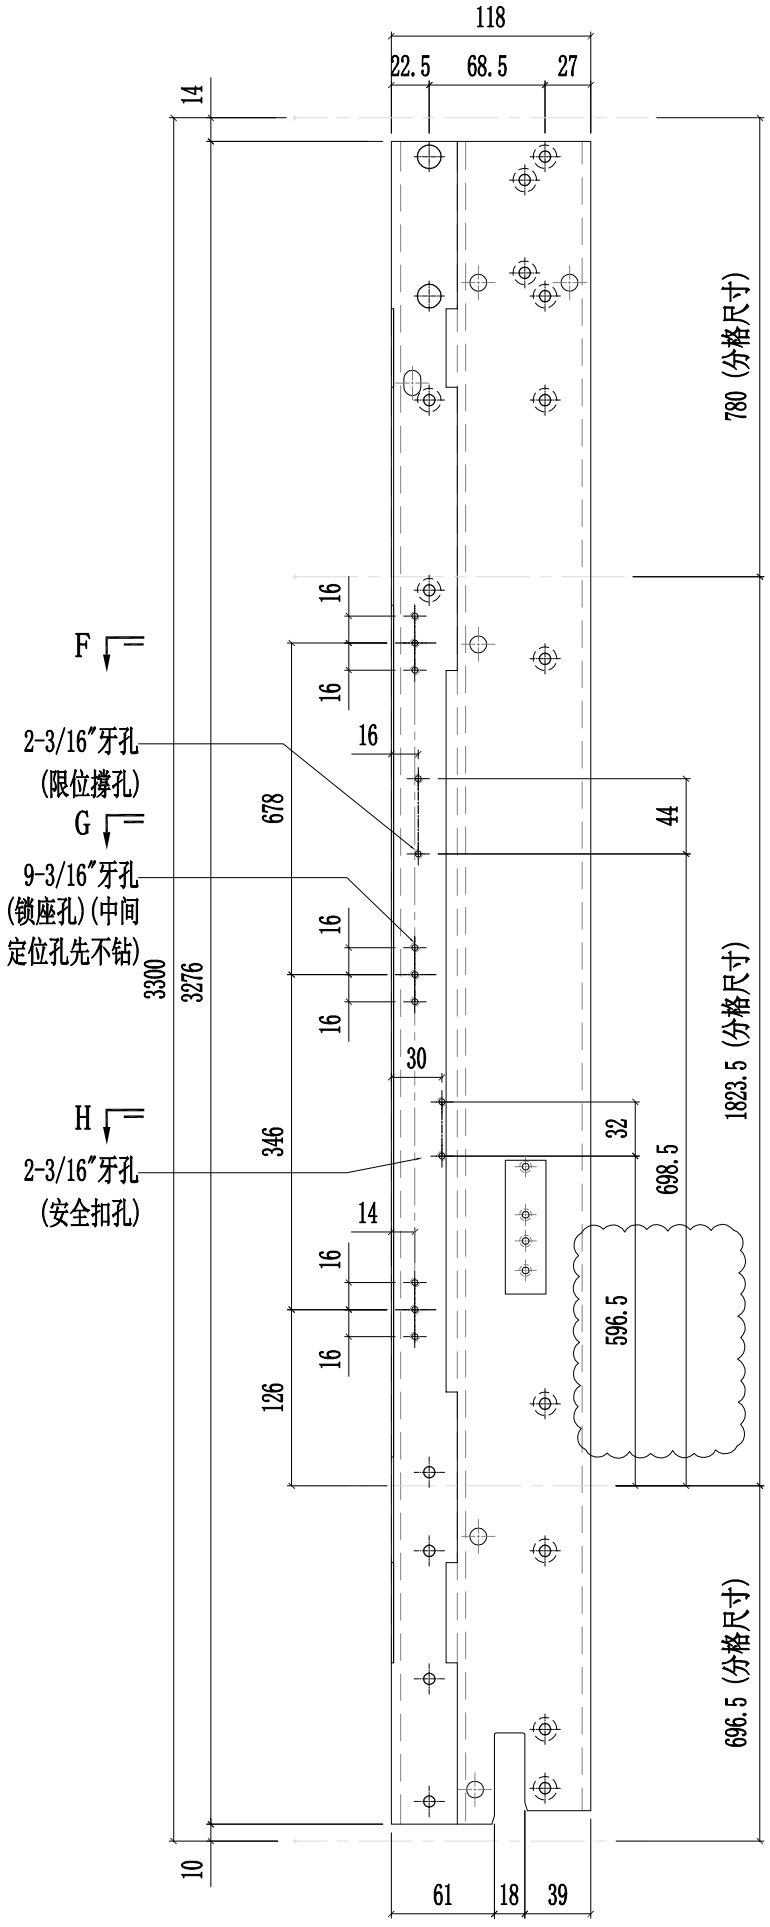


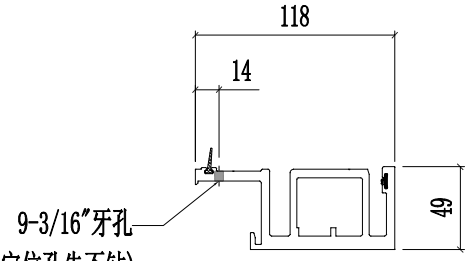

SECTION F-F

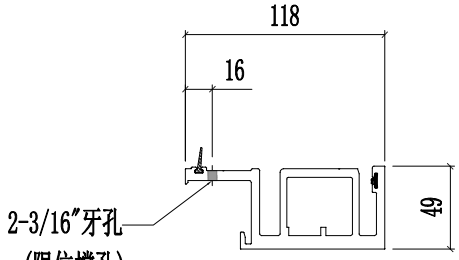



SECTION G-G

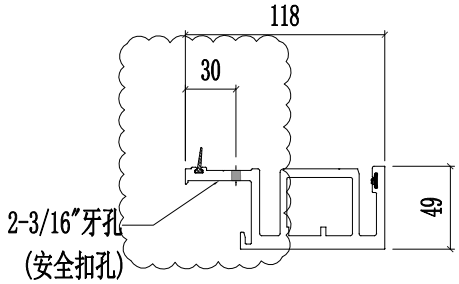


SECTION H-H

美特鋁質有限公司 MIDI Aluminium Fabricator Ltd.														
								工程號	J857	類別		物料號	-	
								地盘	啟德6552	制圖	陈梓豪	20220211	圖號	X86050-P09
修改	A	B	C	採用	工廠	✓	地盤	-	图纸名称	铝料加工图	復核	練松文	20220213	數量	-
日期	03.16	03.26	04.12	材料颜色		AL2:ECK3X10063S-XF1			材料	X86050	批准	林仁安	20220215	單件重量	- (KG)

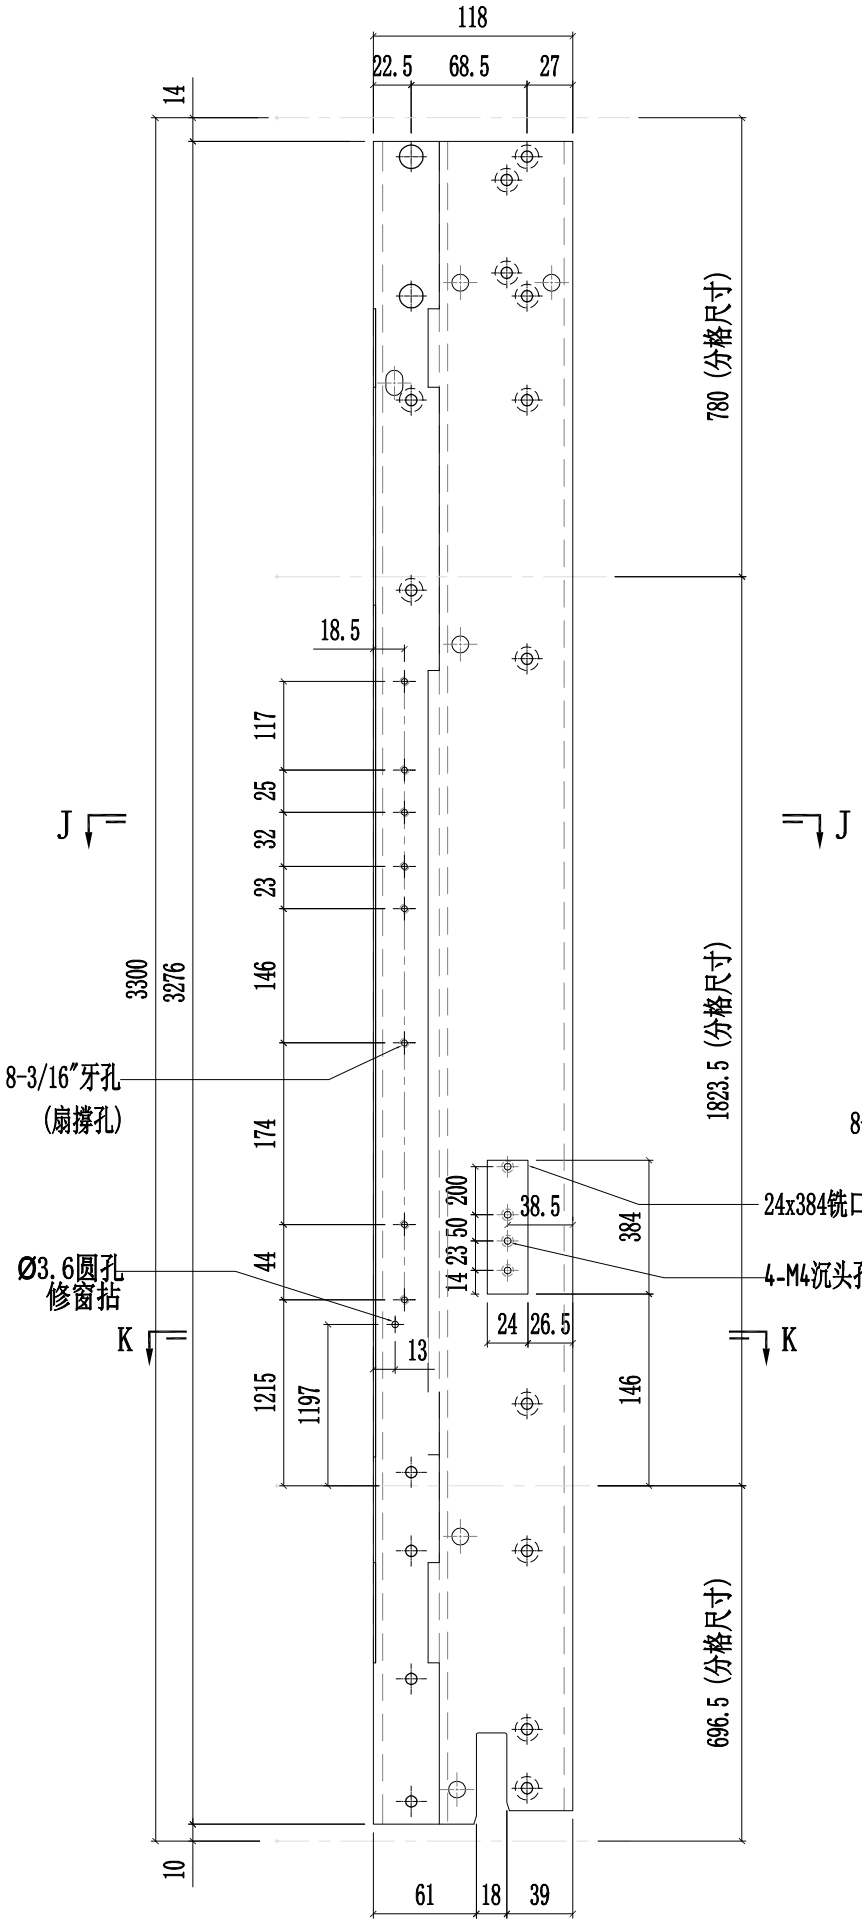

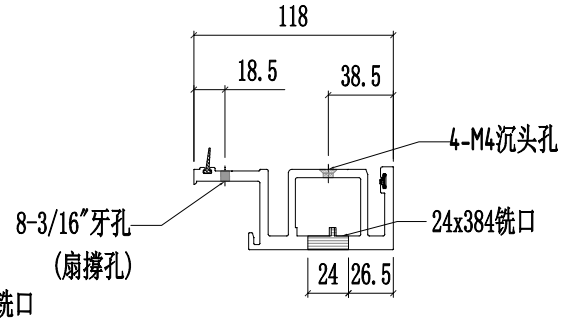



SECTION J-J

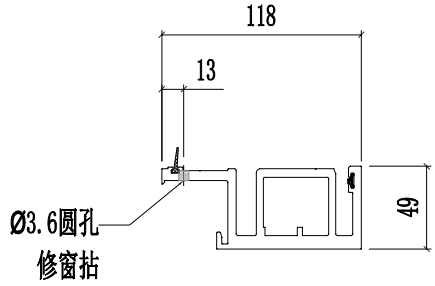


SECTION K-K

美特鋁質有限公司 MIDI Aluminium Fabricator Ltd.														
								工程號	J857	類別		物料號	-	
								地盤	啟德6552	制圖	陳梓豪 20220211	圖號	X86050-P10	
修改	A	B	C	採用	工廠	✓	地盤	-	图纸名称	铝料加工图	復核	練松文 20220213	數量	-
日期	03.16	03.26	05.14	材料颜色		AL2:ECK3X10063S-XF1			材料	X86050	批准	林仁安 20220215	單件重量	- (KG)

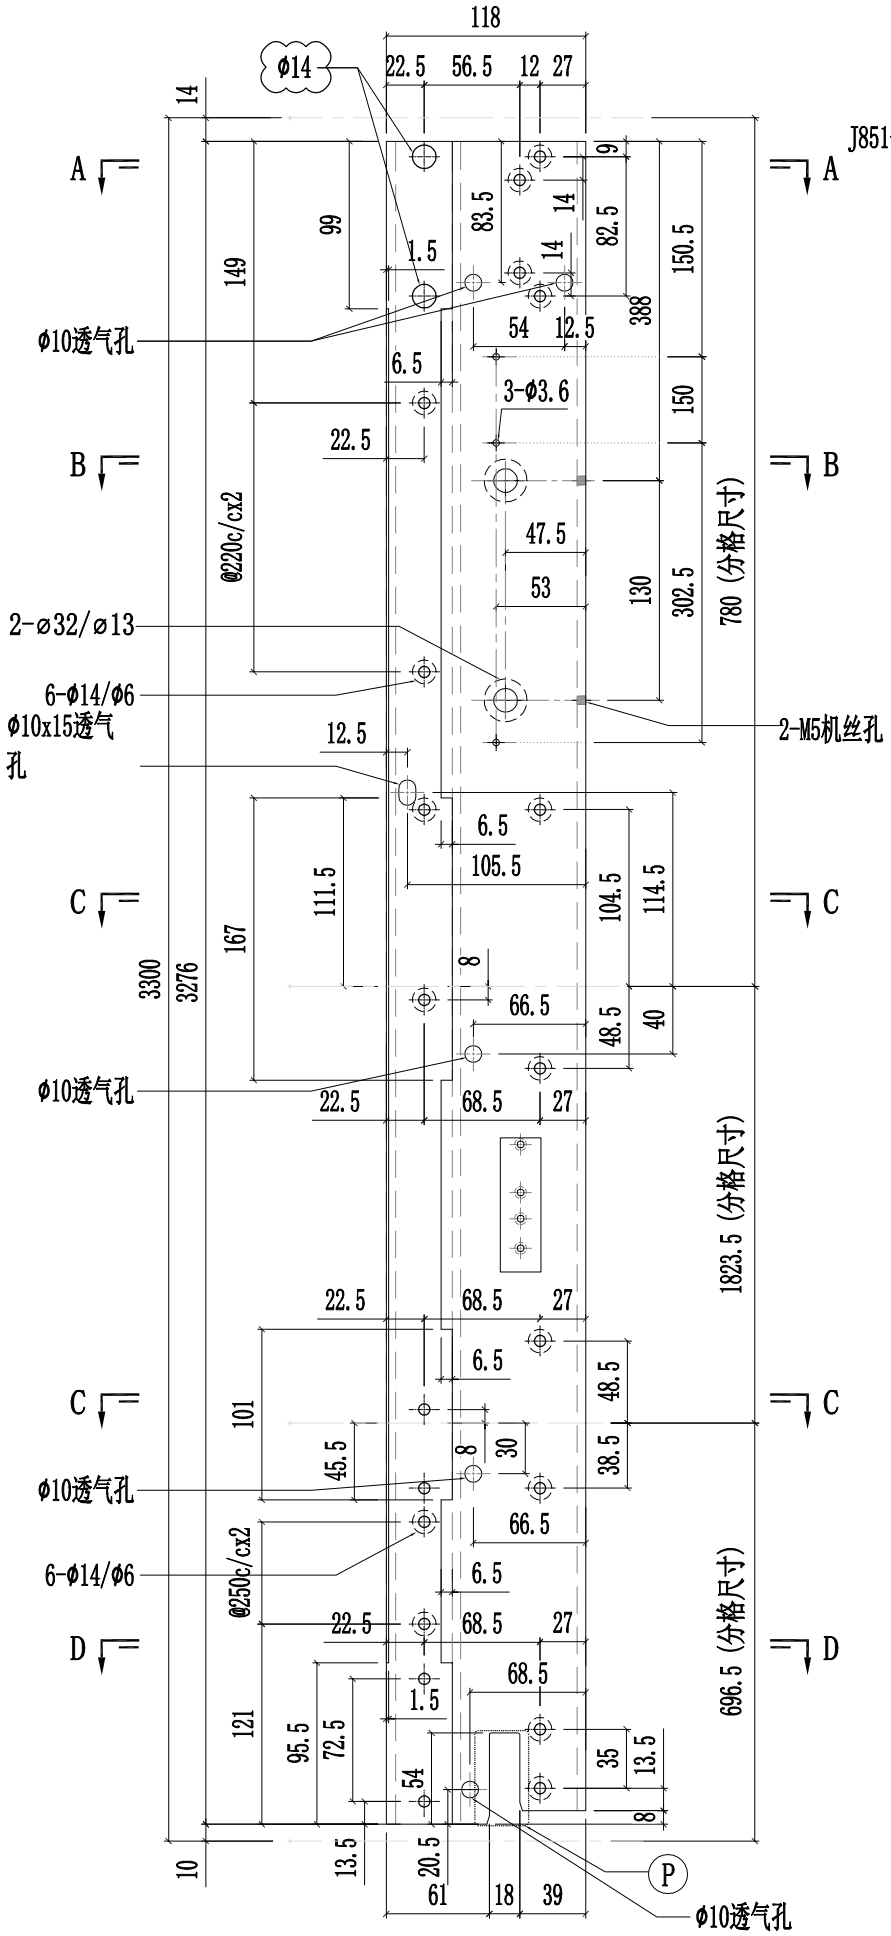


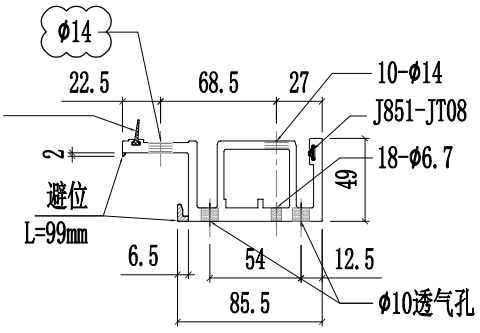


SECTION A-A

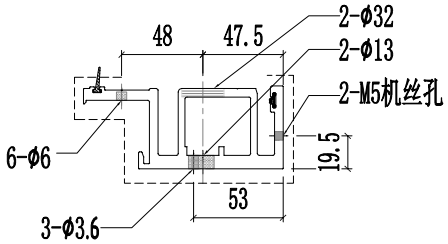


SECTION B-B

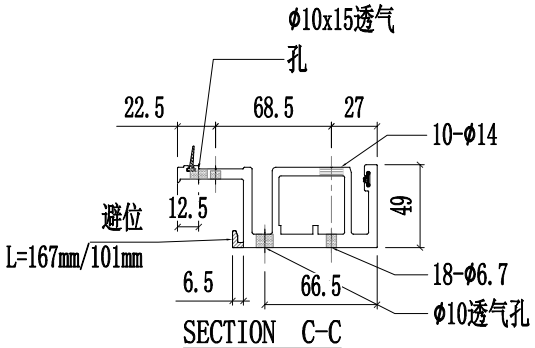

SECTION C-C

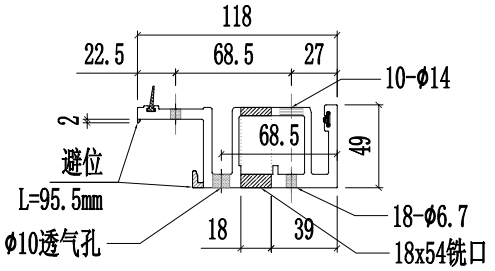


SECTION D-D

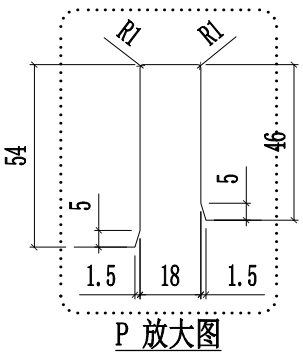



P 放大图

美特鋁質有限公司 MIDI Aluminium Fabricator Ltd.											
				工程號	J857	類別		物料號	-		
				地盤	啟德6552	制圖	陈梓豪	20220211	圖號	X86050-P10	
修改	A	C	採用 工廠 ✓ 地盤 -	图纸名称	铝料加工图	復核	練松文	20220213	數量	-	
日期	03.16	05.14	材料颜色 AL2:ECK3X10063S-XF1	材料	X86050	批准	林仁安	20220215	單件重量	-	(KG)

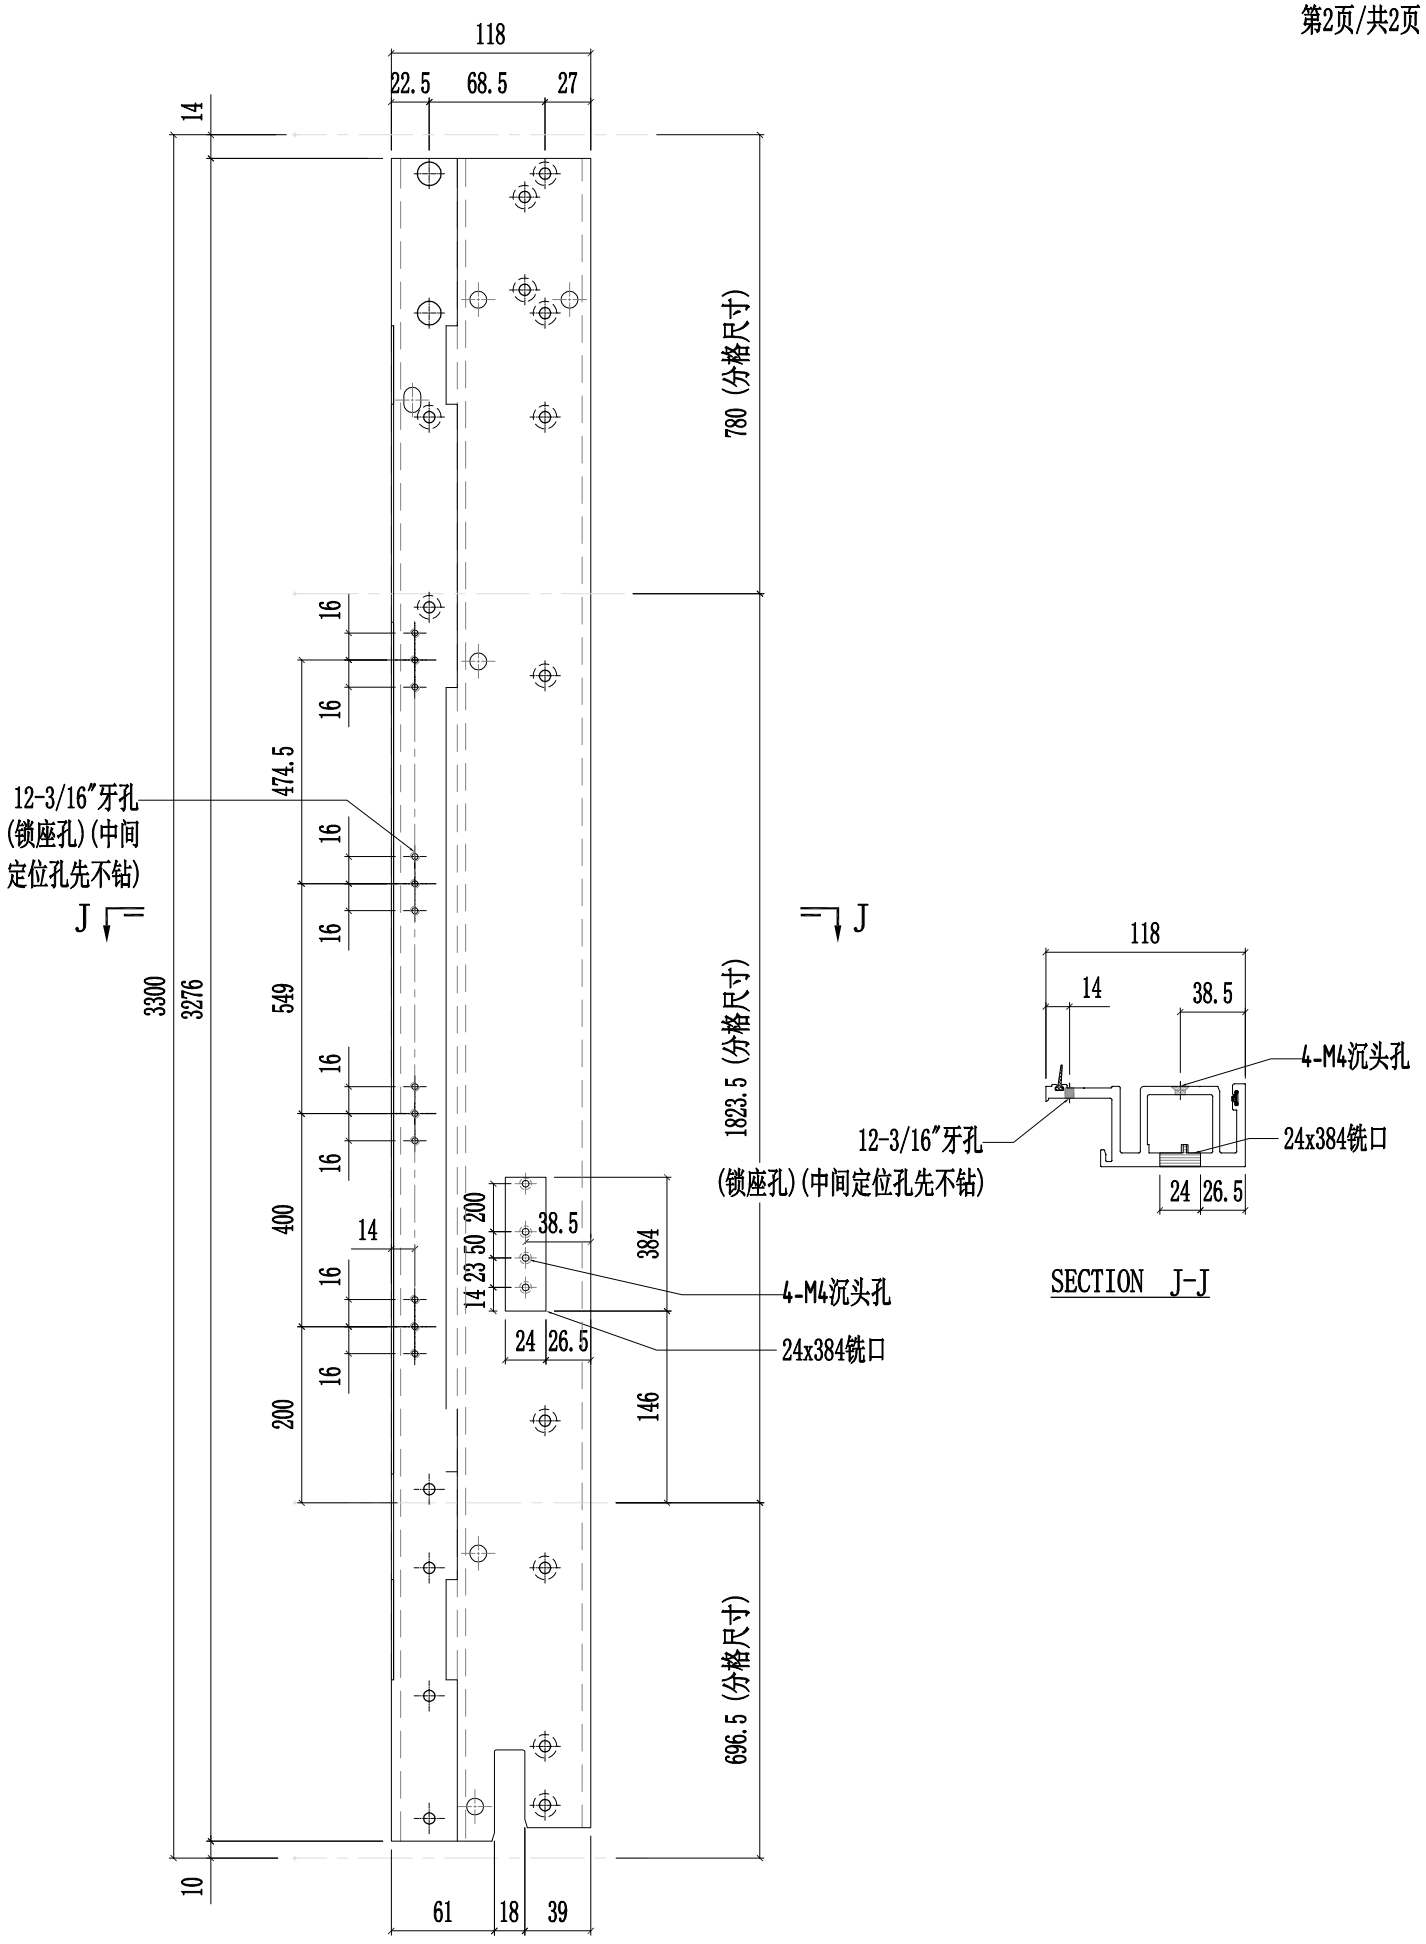


美特鋁質有限公司 MIDI Aluminium Fabricator Ltd.														
修改	A	B	D	採用	工廠	✓	地盤	-	工程號	J857	類別		物料號	-
日期	03.16	03.26	05.14	材料顏色	AL2:ECK3X10063S-XF1				地盤	啟德6552	制圖	陈梓豪 20220211	圖號	X86055-P01
									图纸名称	铝料加工图	復核	練松文 20220213	數量	-
									材料	X86055	批准	林仁安 20220215	單件重量	- (KG)

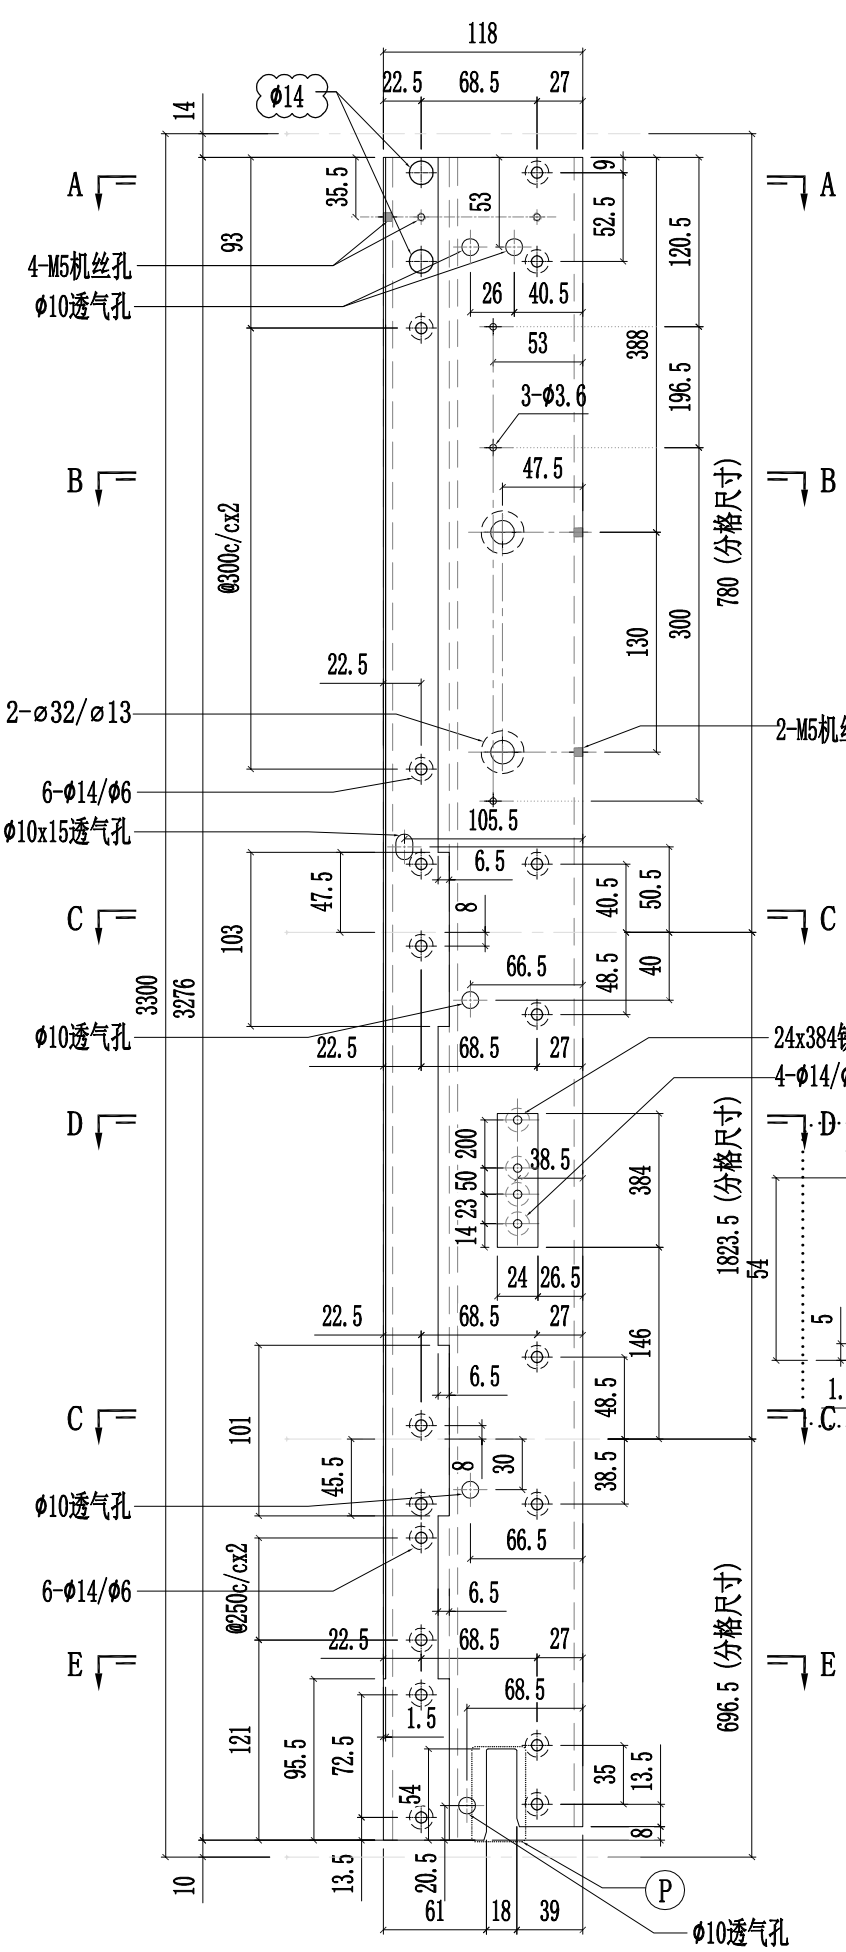


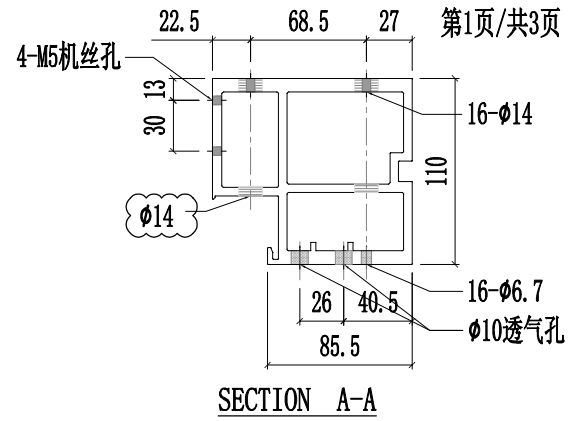


SECTION A-A

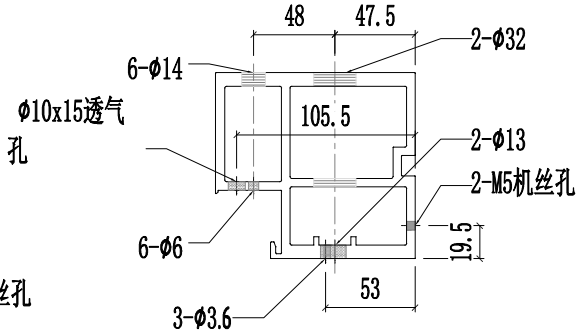


SECTION B-B

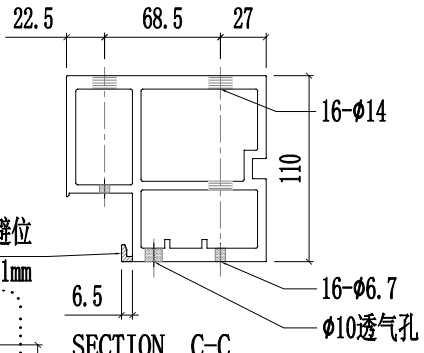

SECTION C-C

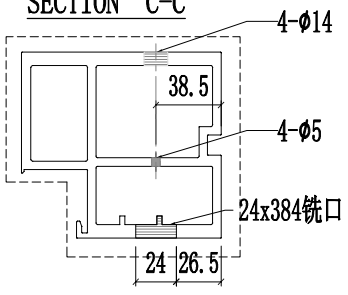



SECTION D-D

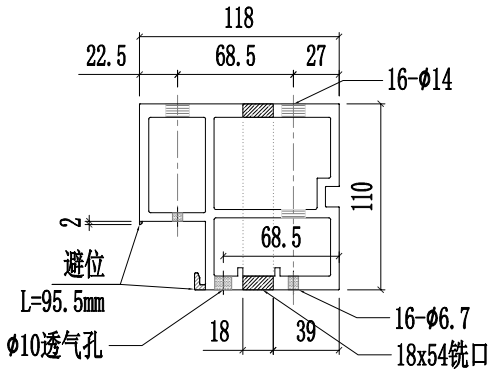


SECTION E-E

美特鋁質有限公司 MIDI Aluminium Fabricator Ltd.													
修改	A	B	D	採用	工廠	✓	地盤	-	工程號	J857	類別		物料號	-	
日期	03.16	03.26	05.14	材料顏色	AL2:ECK3X10063S-XF1				地盤	啟德6552	制圖	陈梓豪 20220211	圖號	X86055-P01
									图纸名称	铝料加工图	復核	練松文 20220213	數量	-
									材料	X86055	批准	林仁安 20220215	單件重量	- (KG)

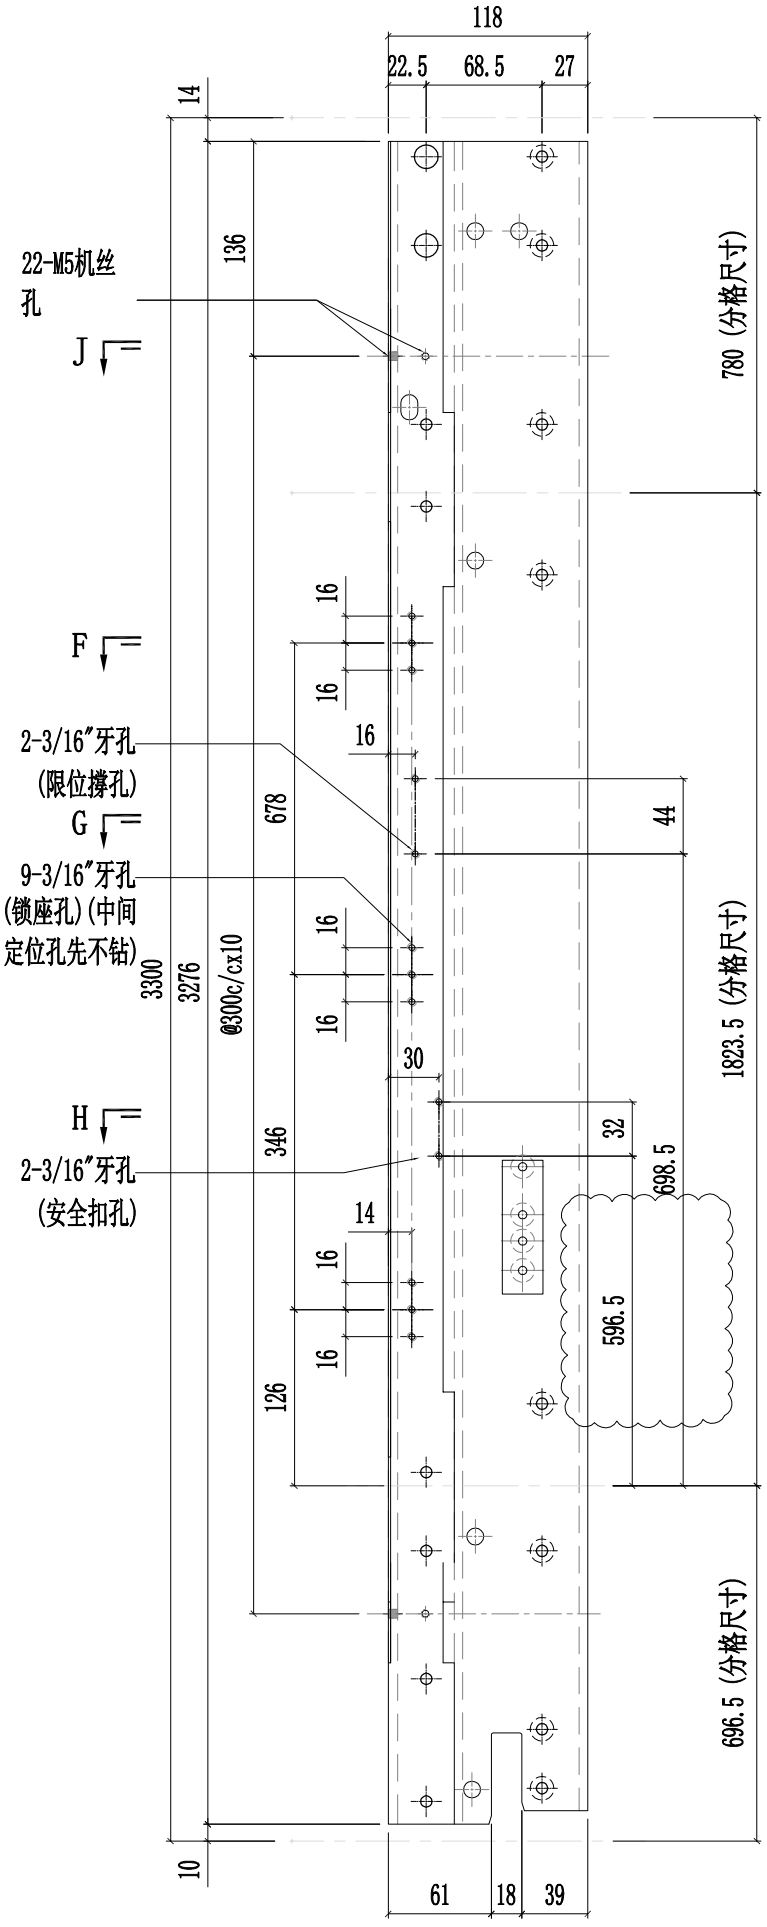


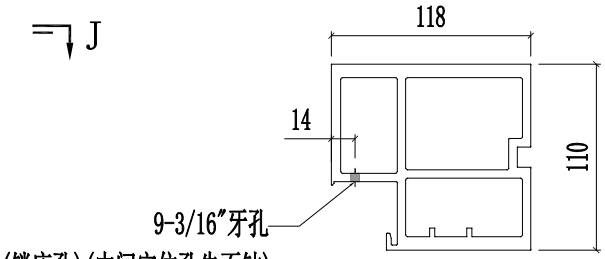


SECTION F-F

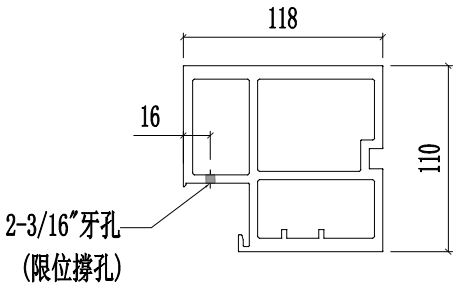

SECTION G-G

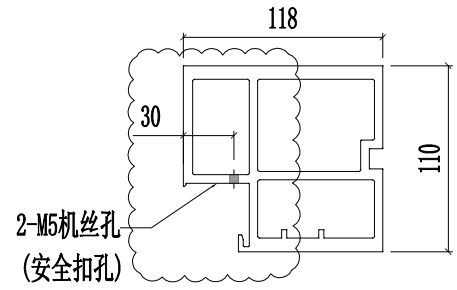


SECTION H-H

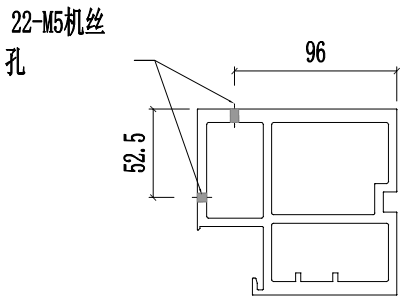


SECTION J-J


美特鋁質有限公司 MIDI Aluminium Fabricator Ltd.														
修改	A	B	D	採用	工廠	✓	地盤	-	图纸名称	铝料加工图	復核	練松文	20220213	數量	-
日期	03.16	03.26	05.14	材料颜色	AL2:ECK3X10063S-XF1				材料	X86055	批准	林仁安	20220215	單件重量	- (KG)

工程號	J857	類別		物料號	-		
地盘	啟德6552	制圖	陈梓豪	20220211	圖號	X86055-P01	

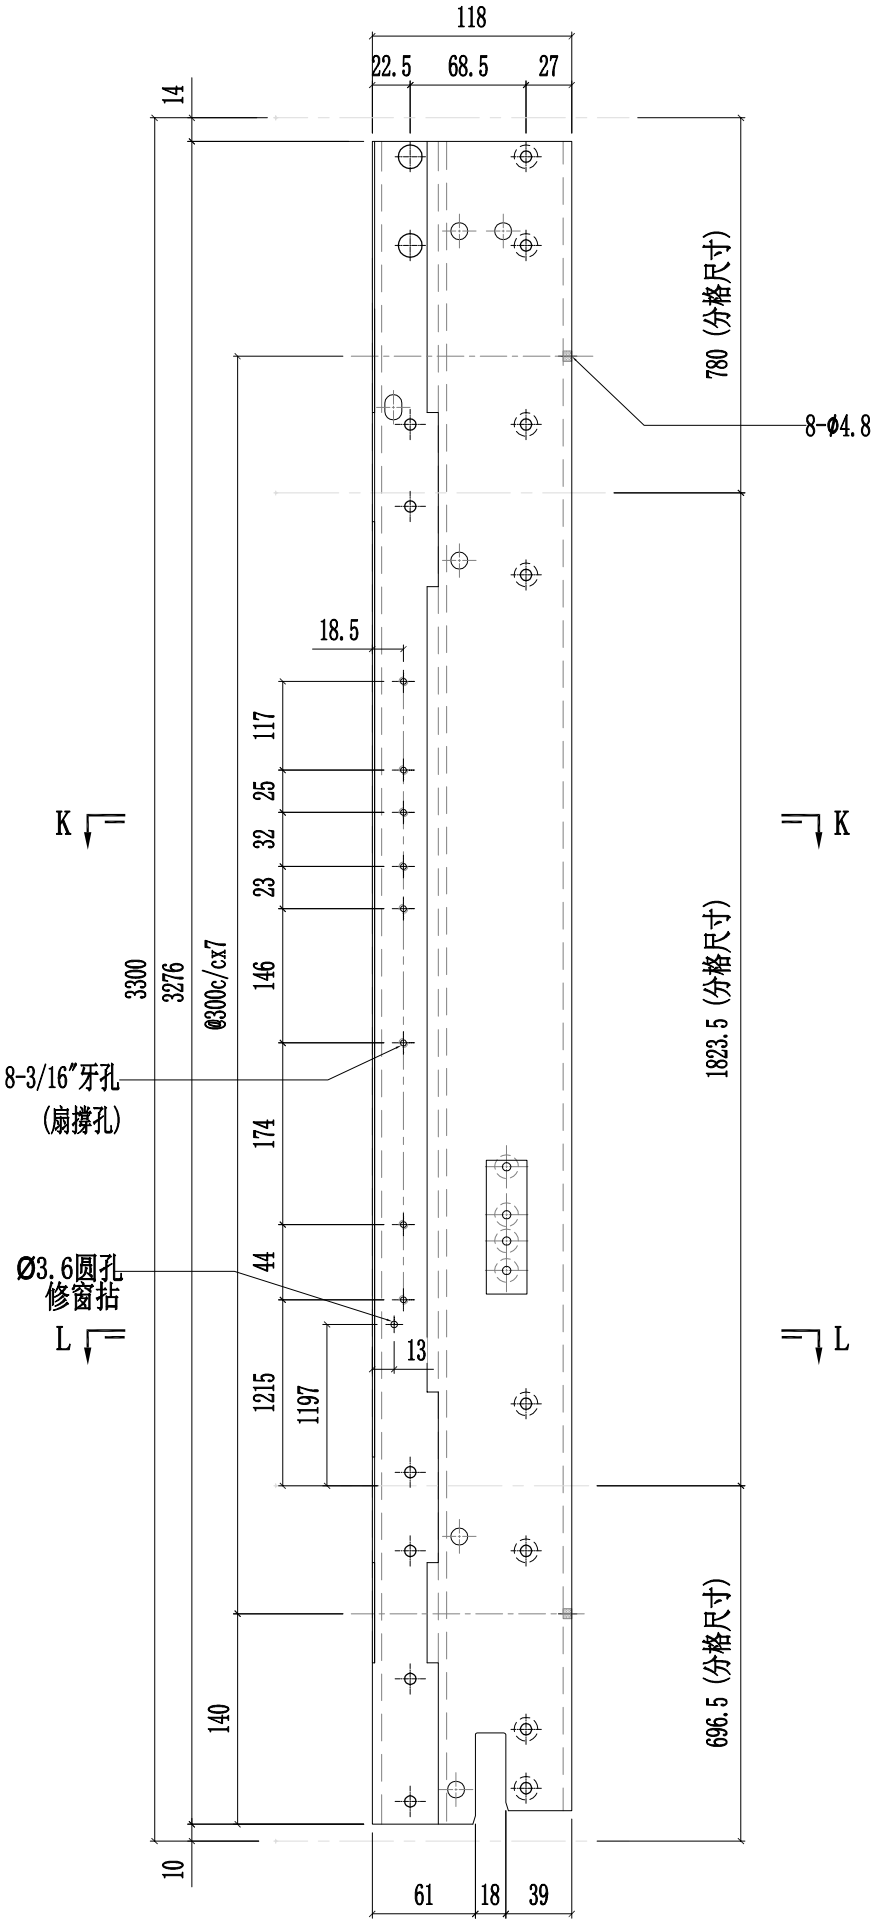

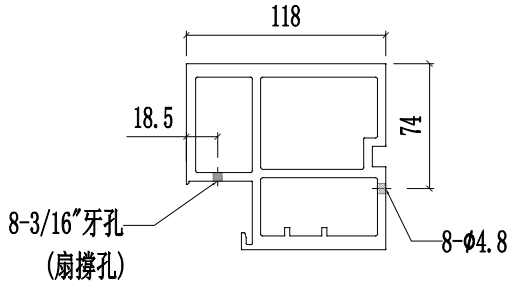

SECTION K-K

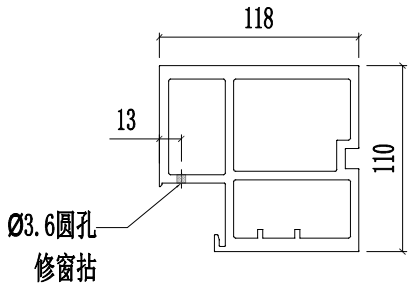


SECTION L-L

美特鋁質有限公司
MIDI Aluminium Fabricator Ltd.

修改	A	B	D	採用	工廠	✓	地盤	-
日期	03.16	03.26	05.14	材料颜色	AL2:ECK3X10063S-XF1			

工程號	J857	類別		物料號	-		
地盤	啟德6552	制圖	陈梓豪	20220211	圖號	X86055-P02	
图纸名称	铝料加工图	復核	練松文	20220213	數量	-	
材料	X86055	批准	林仁安	20220215	單件重量	-	(KG)

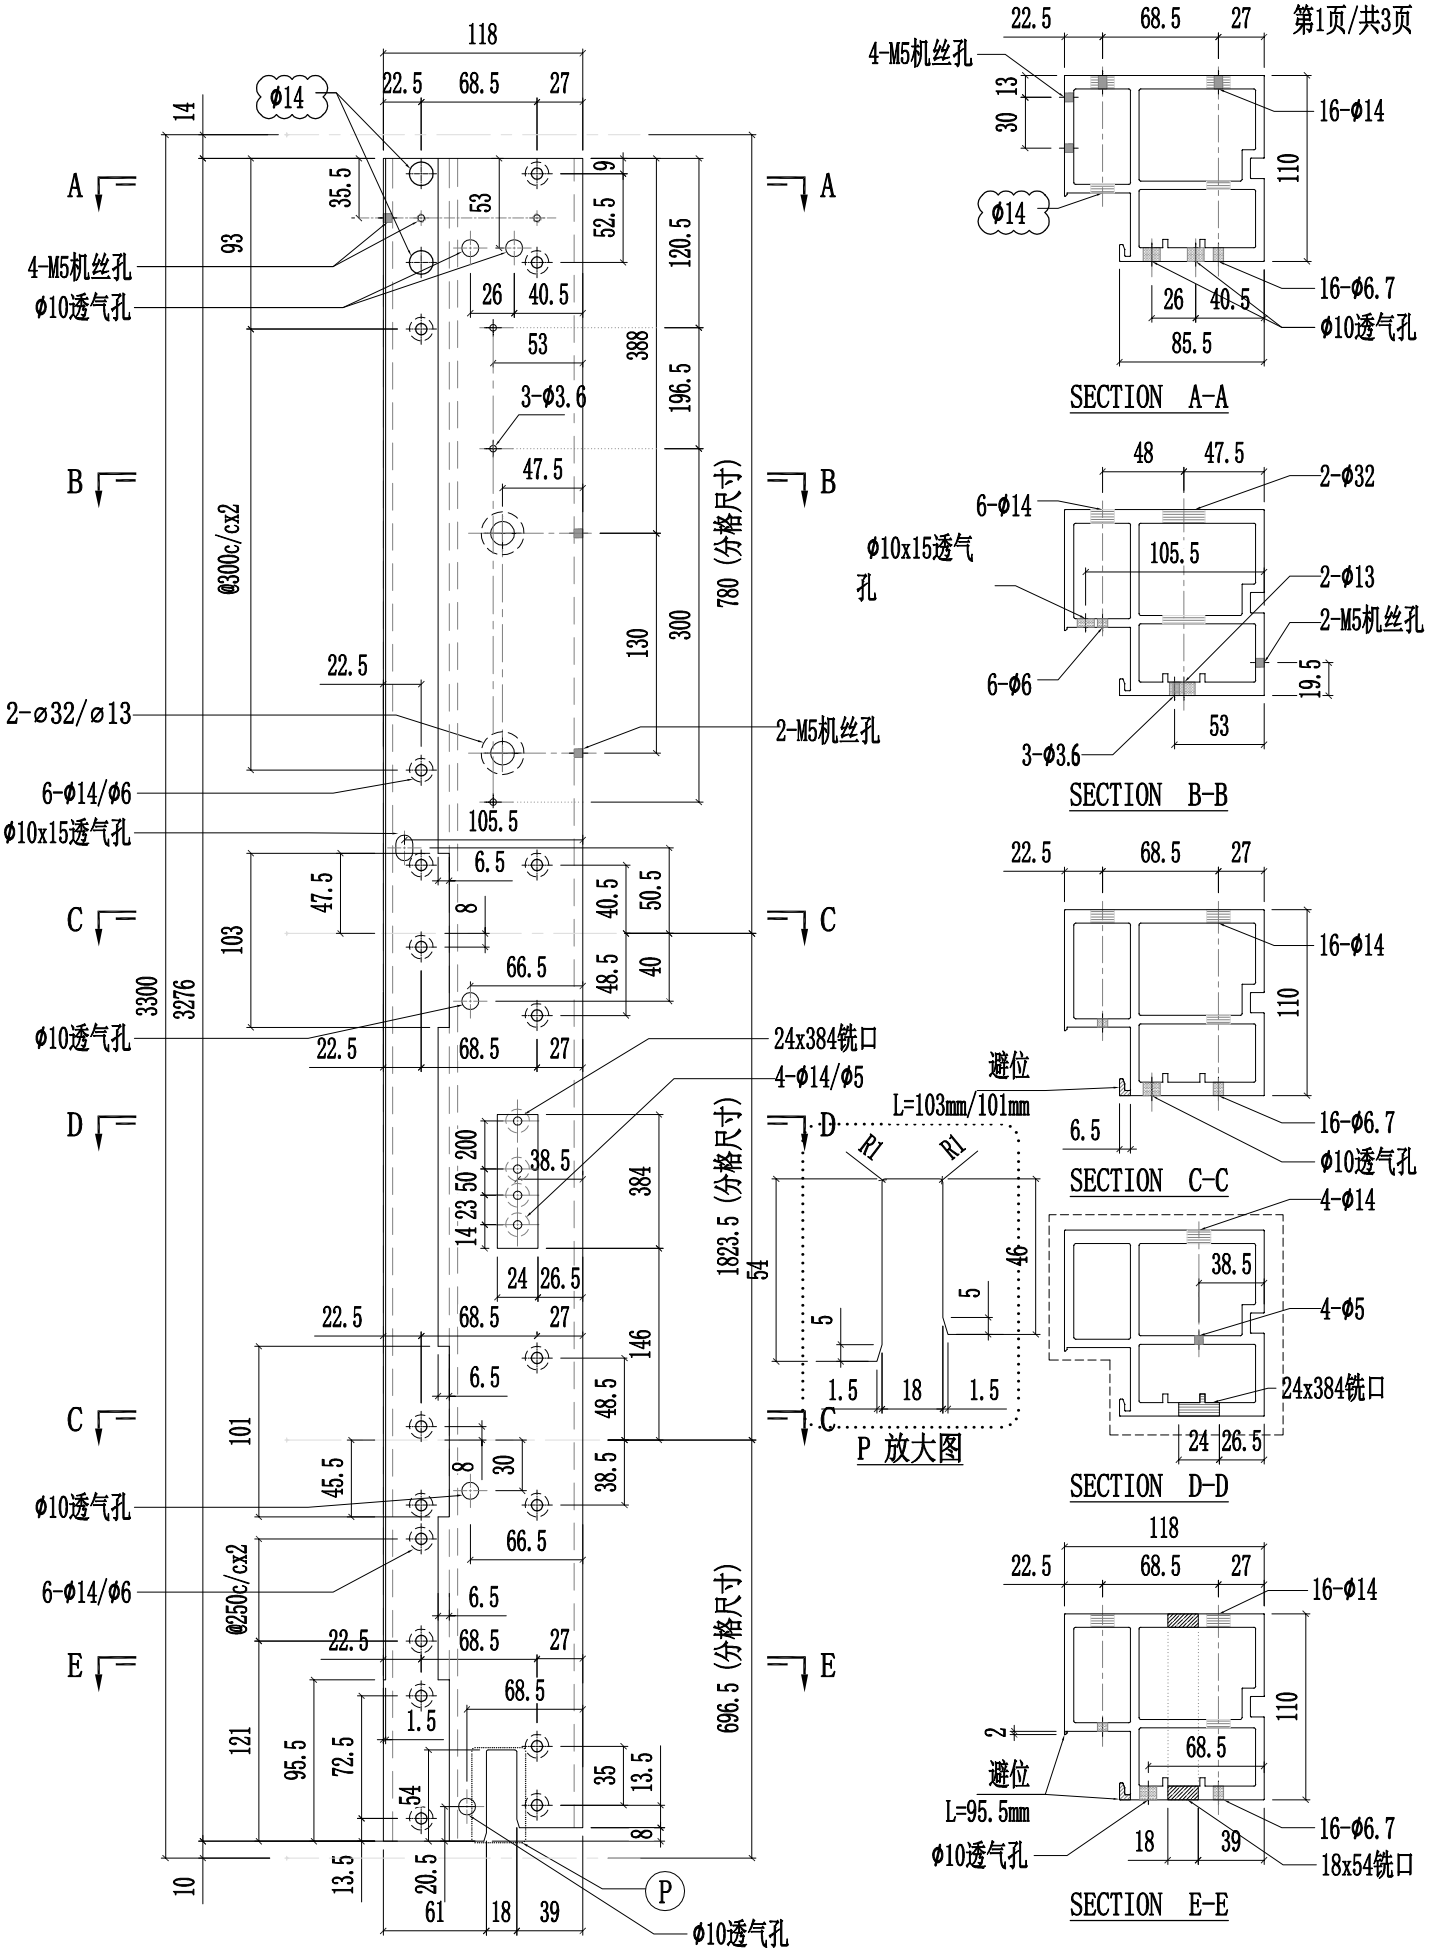

SECTION A-A

SECTION B-B


SECTION C-C


P 放大图

SECTION D-D


SECTION E-E

美特鋁質有限公司 MIDI Aluminium Fabricator Ltd.													
								工程號	J857	類別		物料號	-
								地盤	啟德6552	制圖	陈梓豪 20220211	圖號	X86055-P02
修改	A	B	D	採用	工廠	✓	地盤	-	图纸名称	铝料加工图	復核	練松文 20220213	數量	-
日期	03.16	03.26	05.14	材料颜色		AL2:ECK3X10063S-XF1			材料	X86055	批准	林仁安 20220215	單件重量	- (KG)

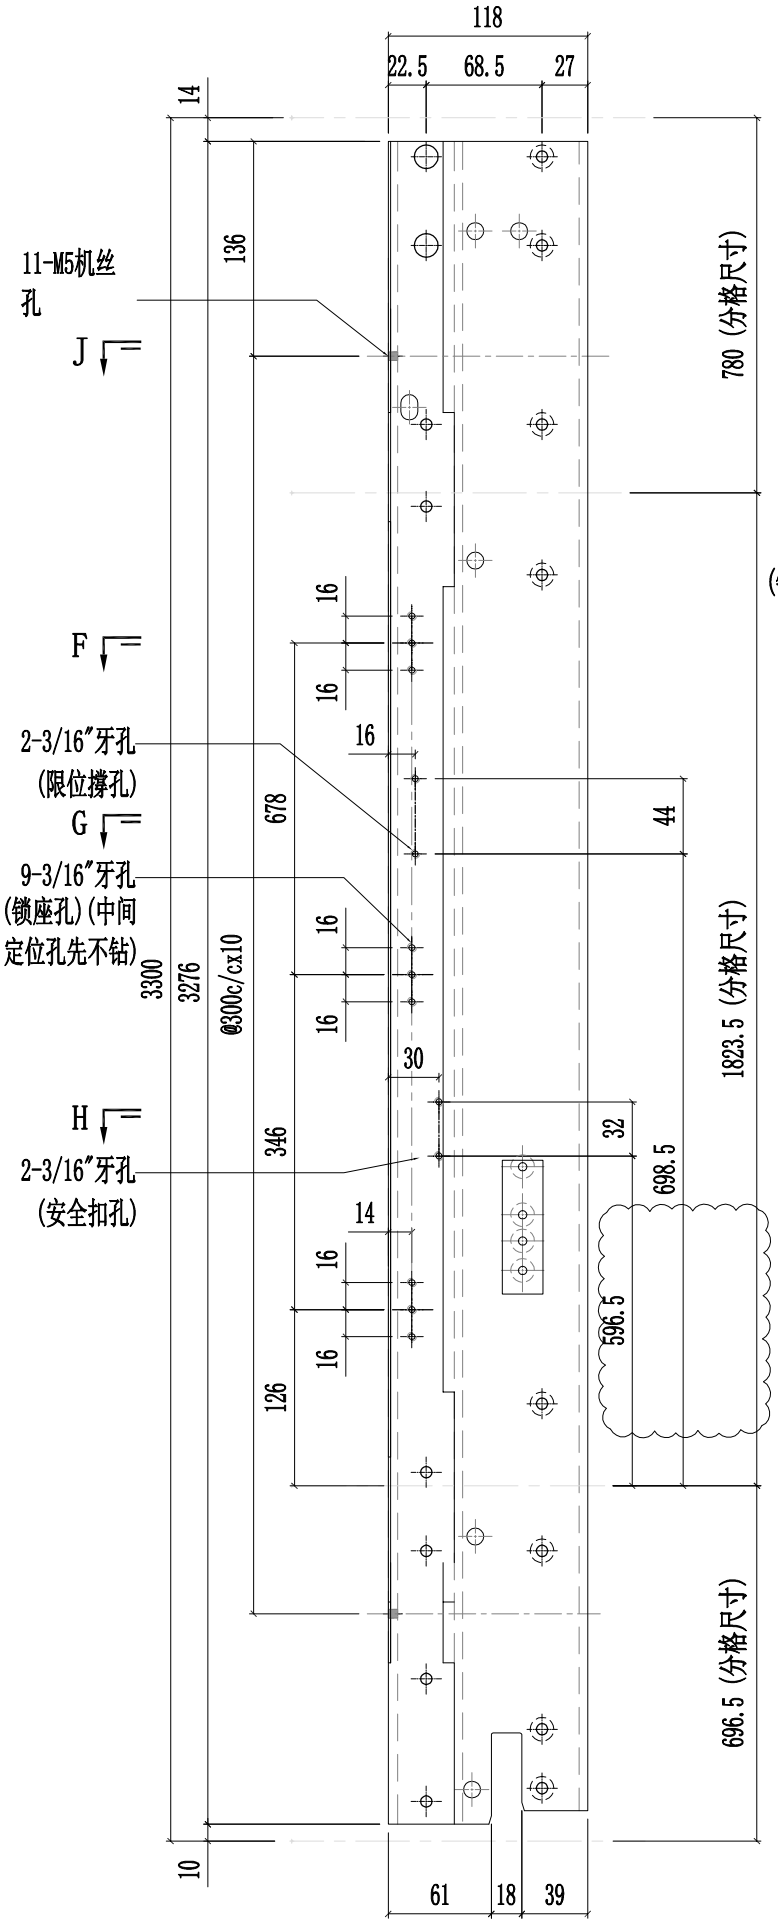


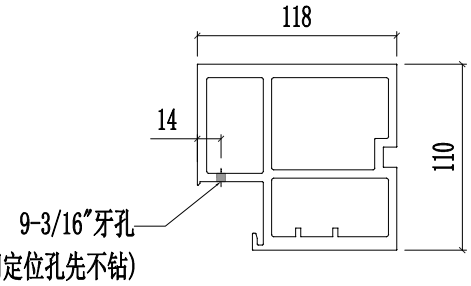


SECTION F-F

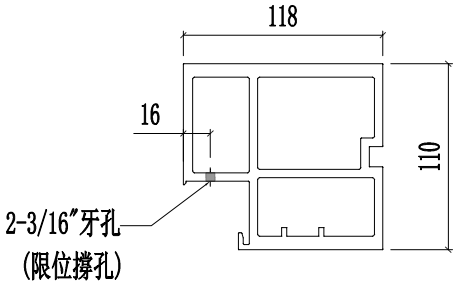

SECTION G-G

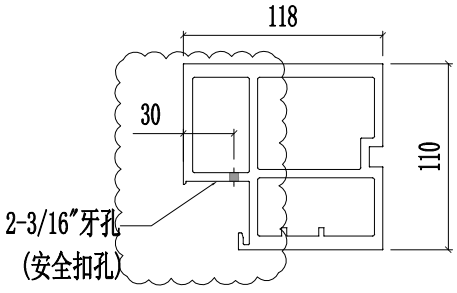


SECTION H-H

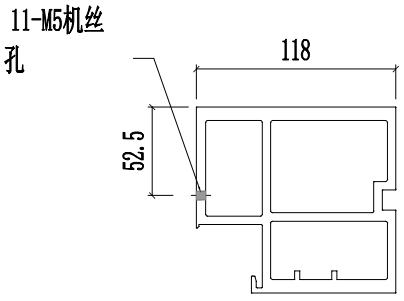


SECTION J-J


美特鋁質有限公司 MIDI Aluminium Fabricator Ltd.														
修改	A	B	D	採用	工廠	✓	地盤	-	图纸名称	铝料加工图	復核	練松文	20220213	數量	-
日期	03.16	03.26	05.14	材料颜色	AL2:ECK3X10063S-XF1				材料	X86055	批准	林仁安	20220215	單件重量	- (KG)

工程號	J857	類別		物料號	-		
地盘	啟德6552	制圖	陈梓豪	20220211	圖號	X86055-P02	

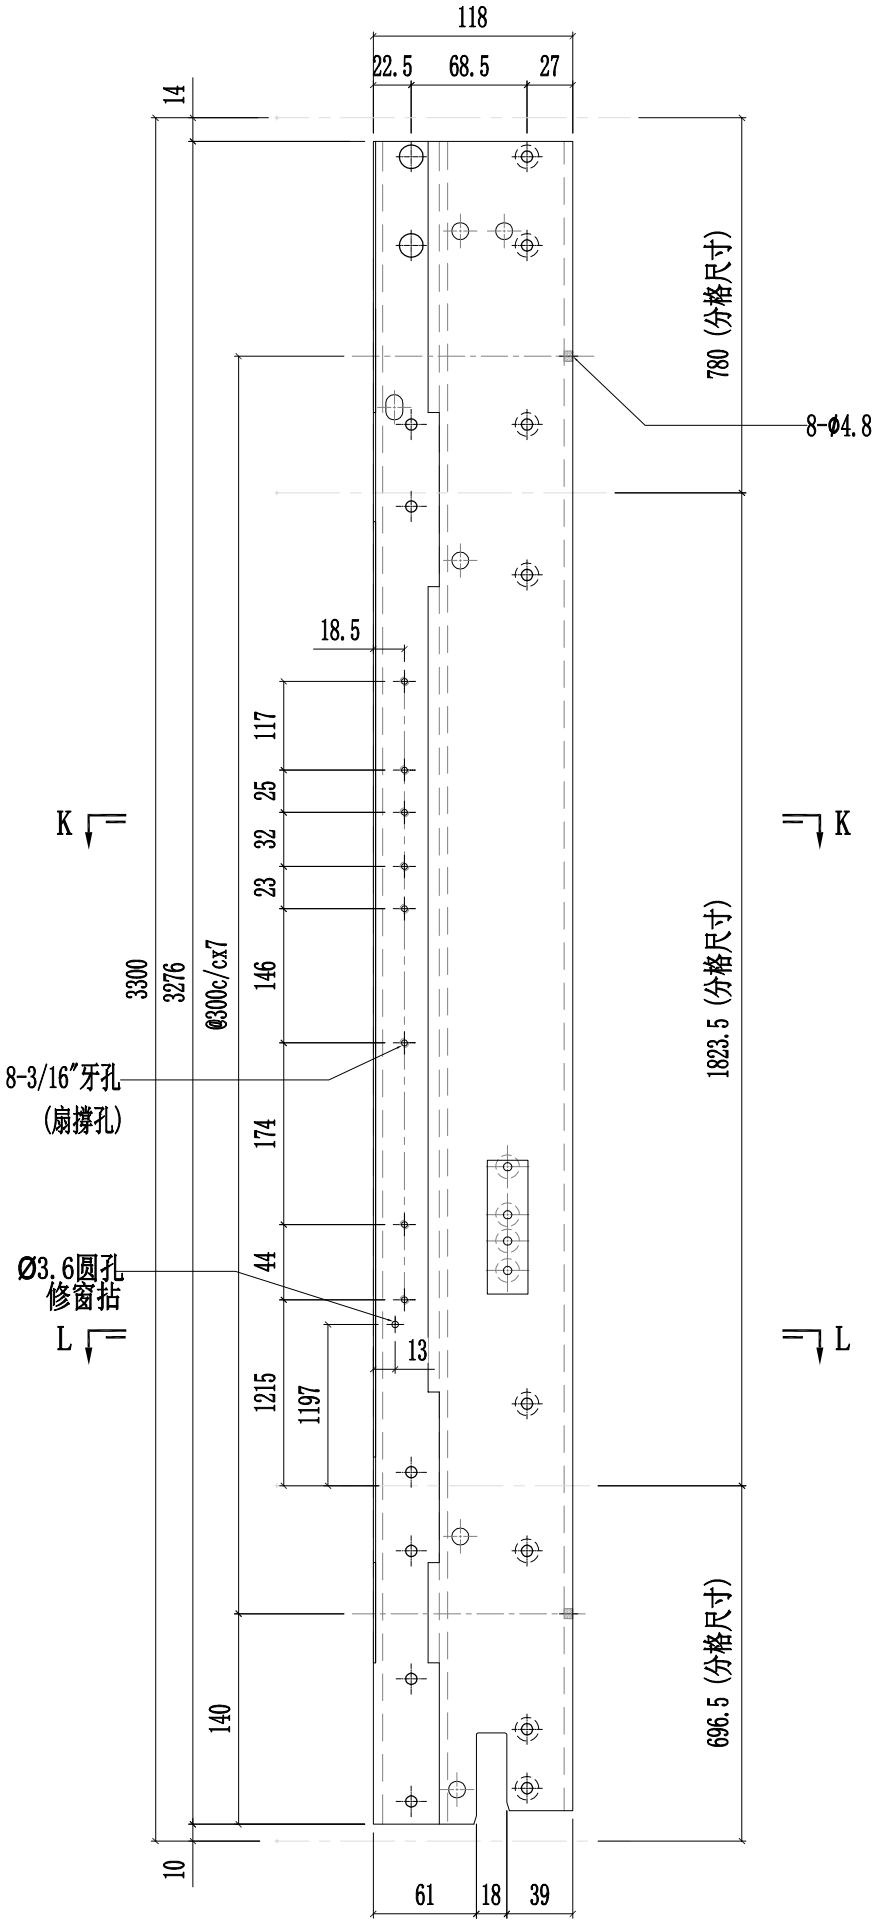

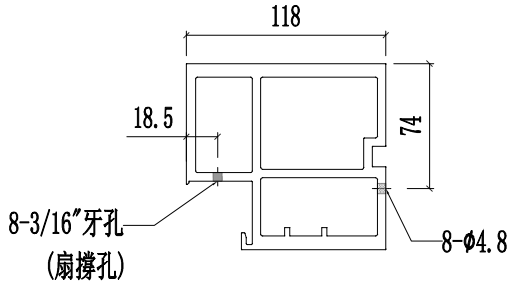


SECTION K-K

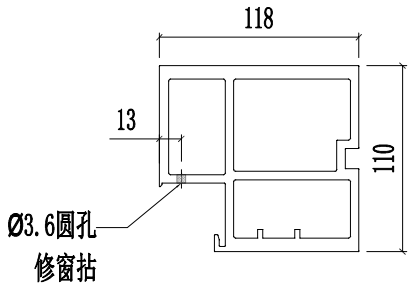

SECTION L-L


美特鋁質有限公司 MIDI Aluminium Fabricator Ltd.														
修改	A	B	D	採用	工廠	✓	地盤	-	图纸名称	铝料加工图	復核	練松文	20220213	數量	-
日期	03.16	03.26	05.14	材料颜色	AL2:ECK3X10063S-XF1				材料	X86055	批准	林仁安	20220215	單件重量	- (KG)

工程號	J857	類別		物料號	-		
地盤	啟德6552	制圖	陈梓豪	20220211	圖號	X86055-P03	

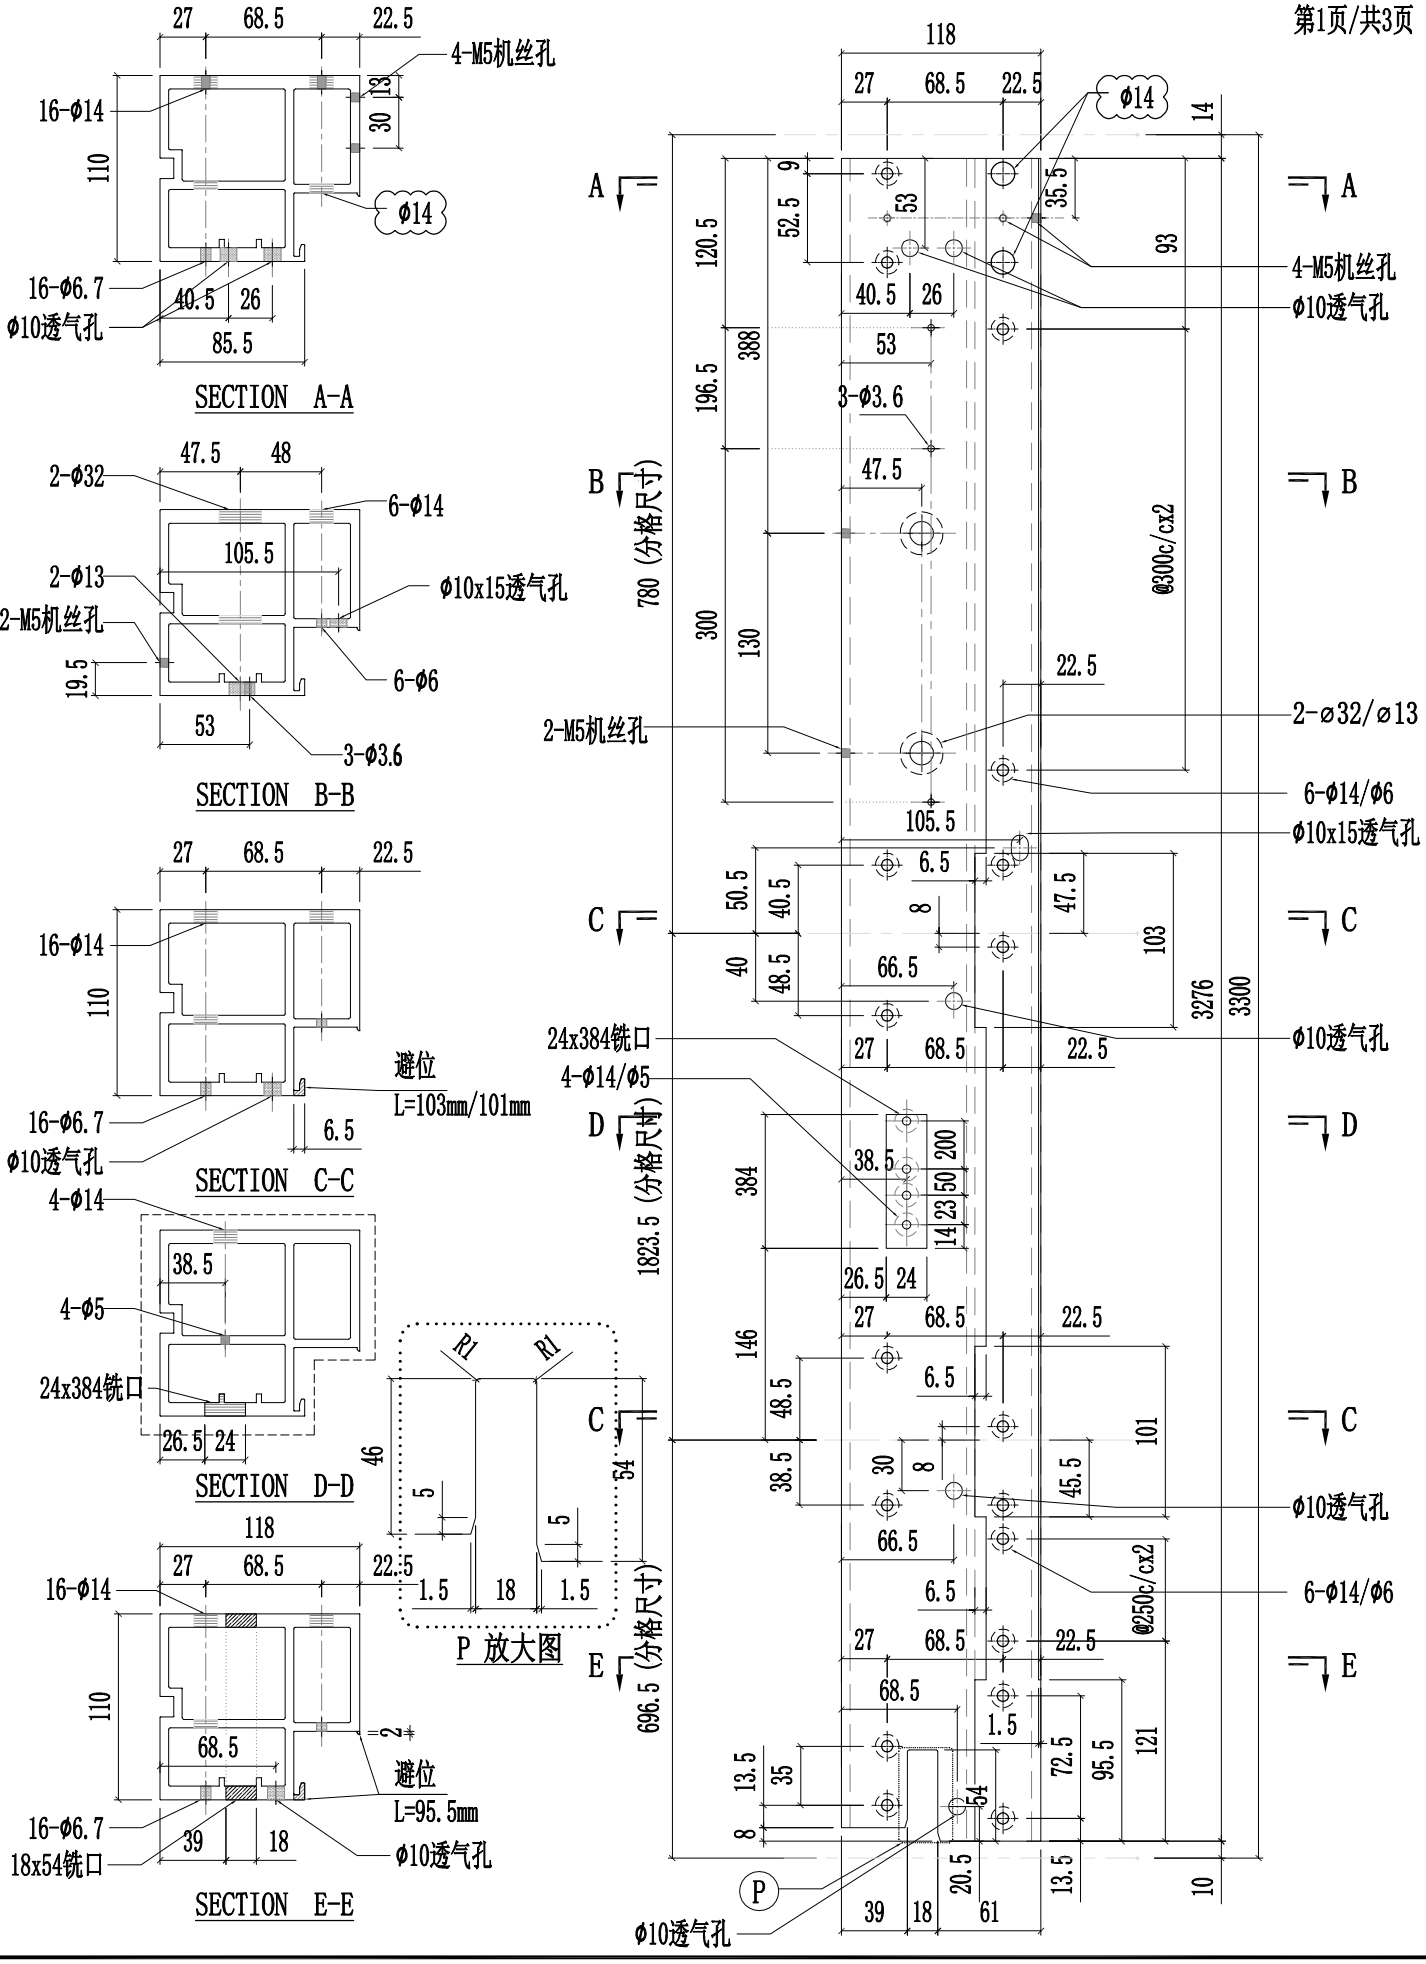



美特鋁質有限公司 MIDI Aluminium Fabricator Ltd.														
修改	A	B	D	採用	工廠	✓	地盤	-	图纸名称	铝料加工图	復核	練松文	20220213	數量	-
日期	03.16	03.26	05.14	材料颜色	AL2:ECK3X10063S-XF1				材料	X86055	批准	林仁安	20220215	單件重量	- (KG)

工程號	J857	類別		物料號	-		
地盤	啟德6552	制圖	陈梓豪	20220211	圖號	X86055-P03	

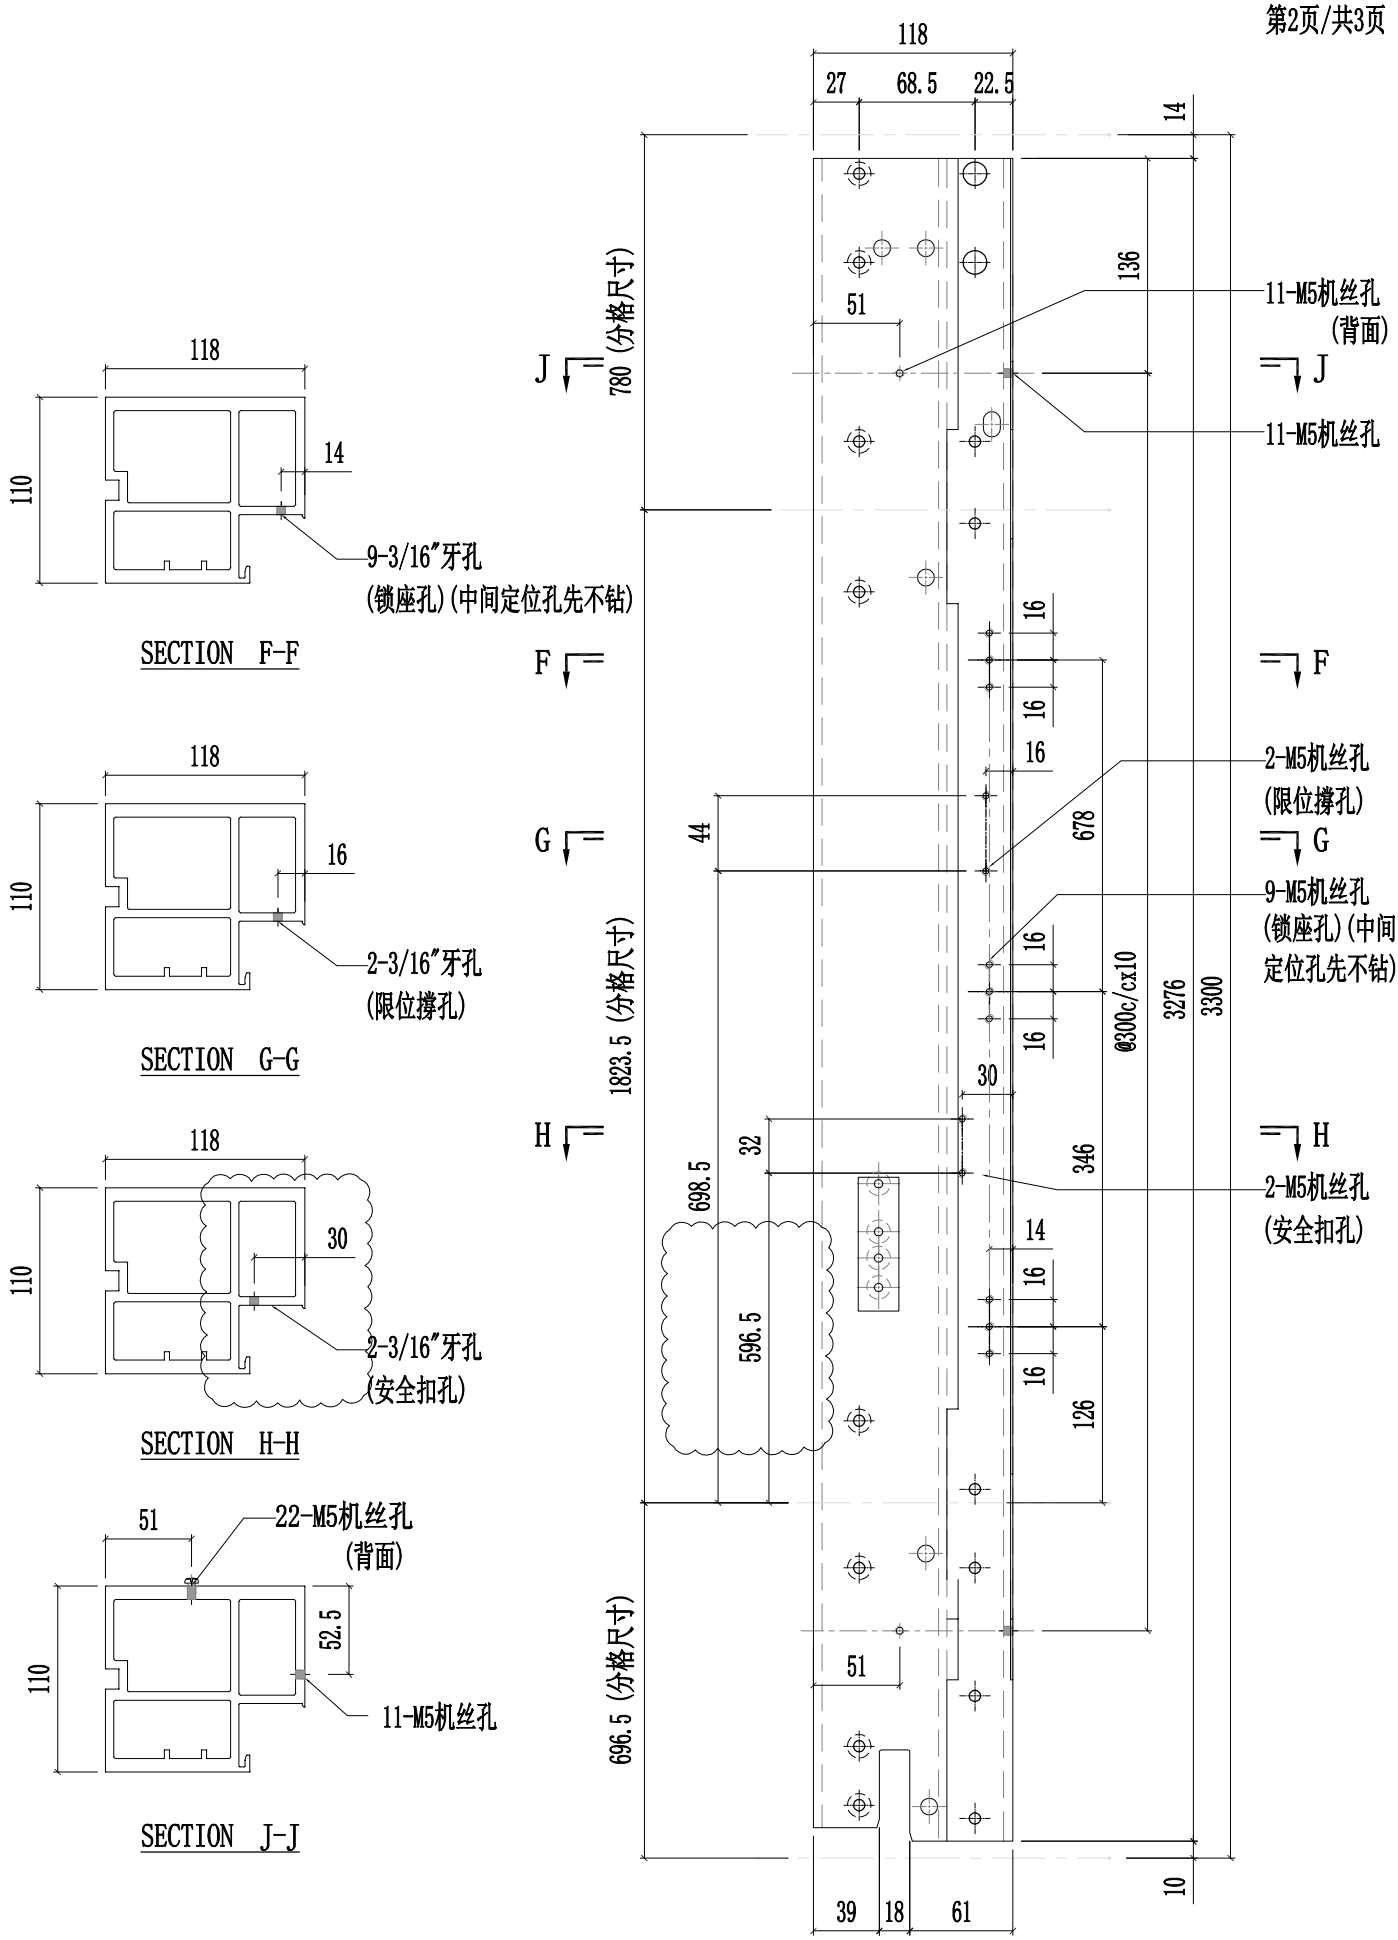


美特鋁質有限公司 MIDI Aluminium Fabricator Ltd.														
修改	A	B	D	採用	工廠	✓	地盤	-	工程號	J857	類別		物料號	-
日期	03.16	03.26	05.14	材料顏色	AL2:ECK3X10063S-XF1				地盤	啟德6552	制圖	陈梓豪 20220211	圖號	X86055-P03
									图纸名称	铝料加工图	復核	練松文 20220213	數量	-
									材料	X86055	批准	林仁安 20220215	單件重量	- (KG)

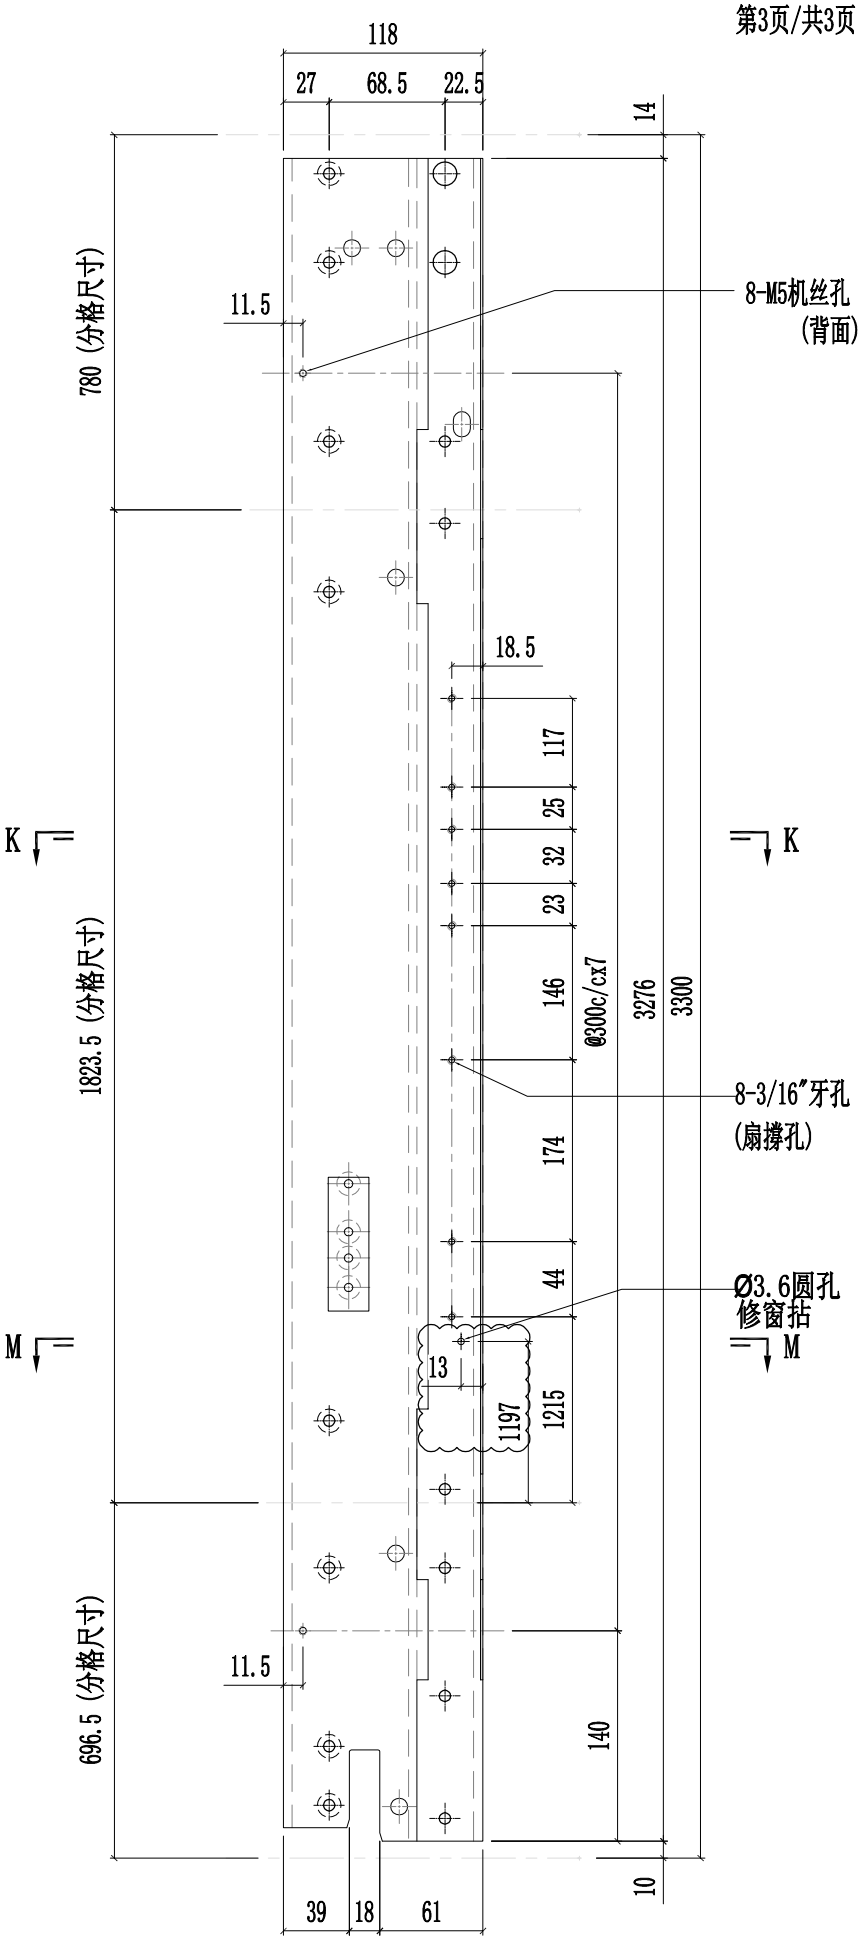

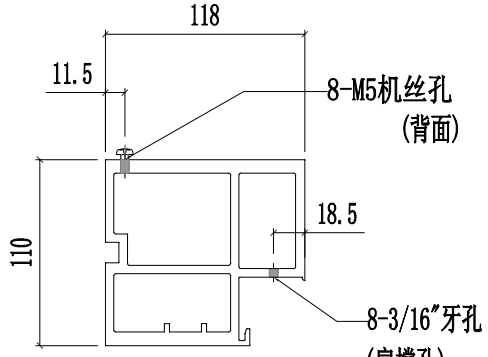


SECTION K-K

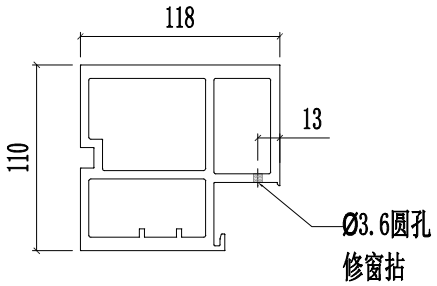

SECTION M-M

美特鋁質有限公司 MIDI Aluminium Fabricator Ltd.														
修改	A	B	D	採用	工廠	✓	地盤	-	工程號	J857	類別		物料號	-
日期	03.16	03.26	05.14	材料顏色	AL2:ECK3X10063S-XF1				地盤	啟德6552	制圖	陈梓豪 20220211	圖號	X86055-P04
									图纸名称	铝料加工图	復核	練松文 20220213	數量	-
									材料	X86055	批准	林仁安 20220215	單件重量	- (KG)

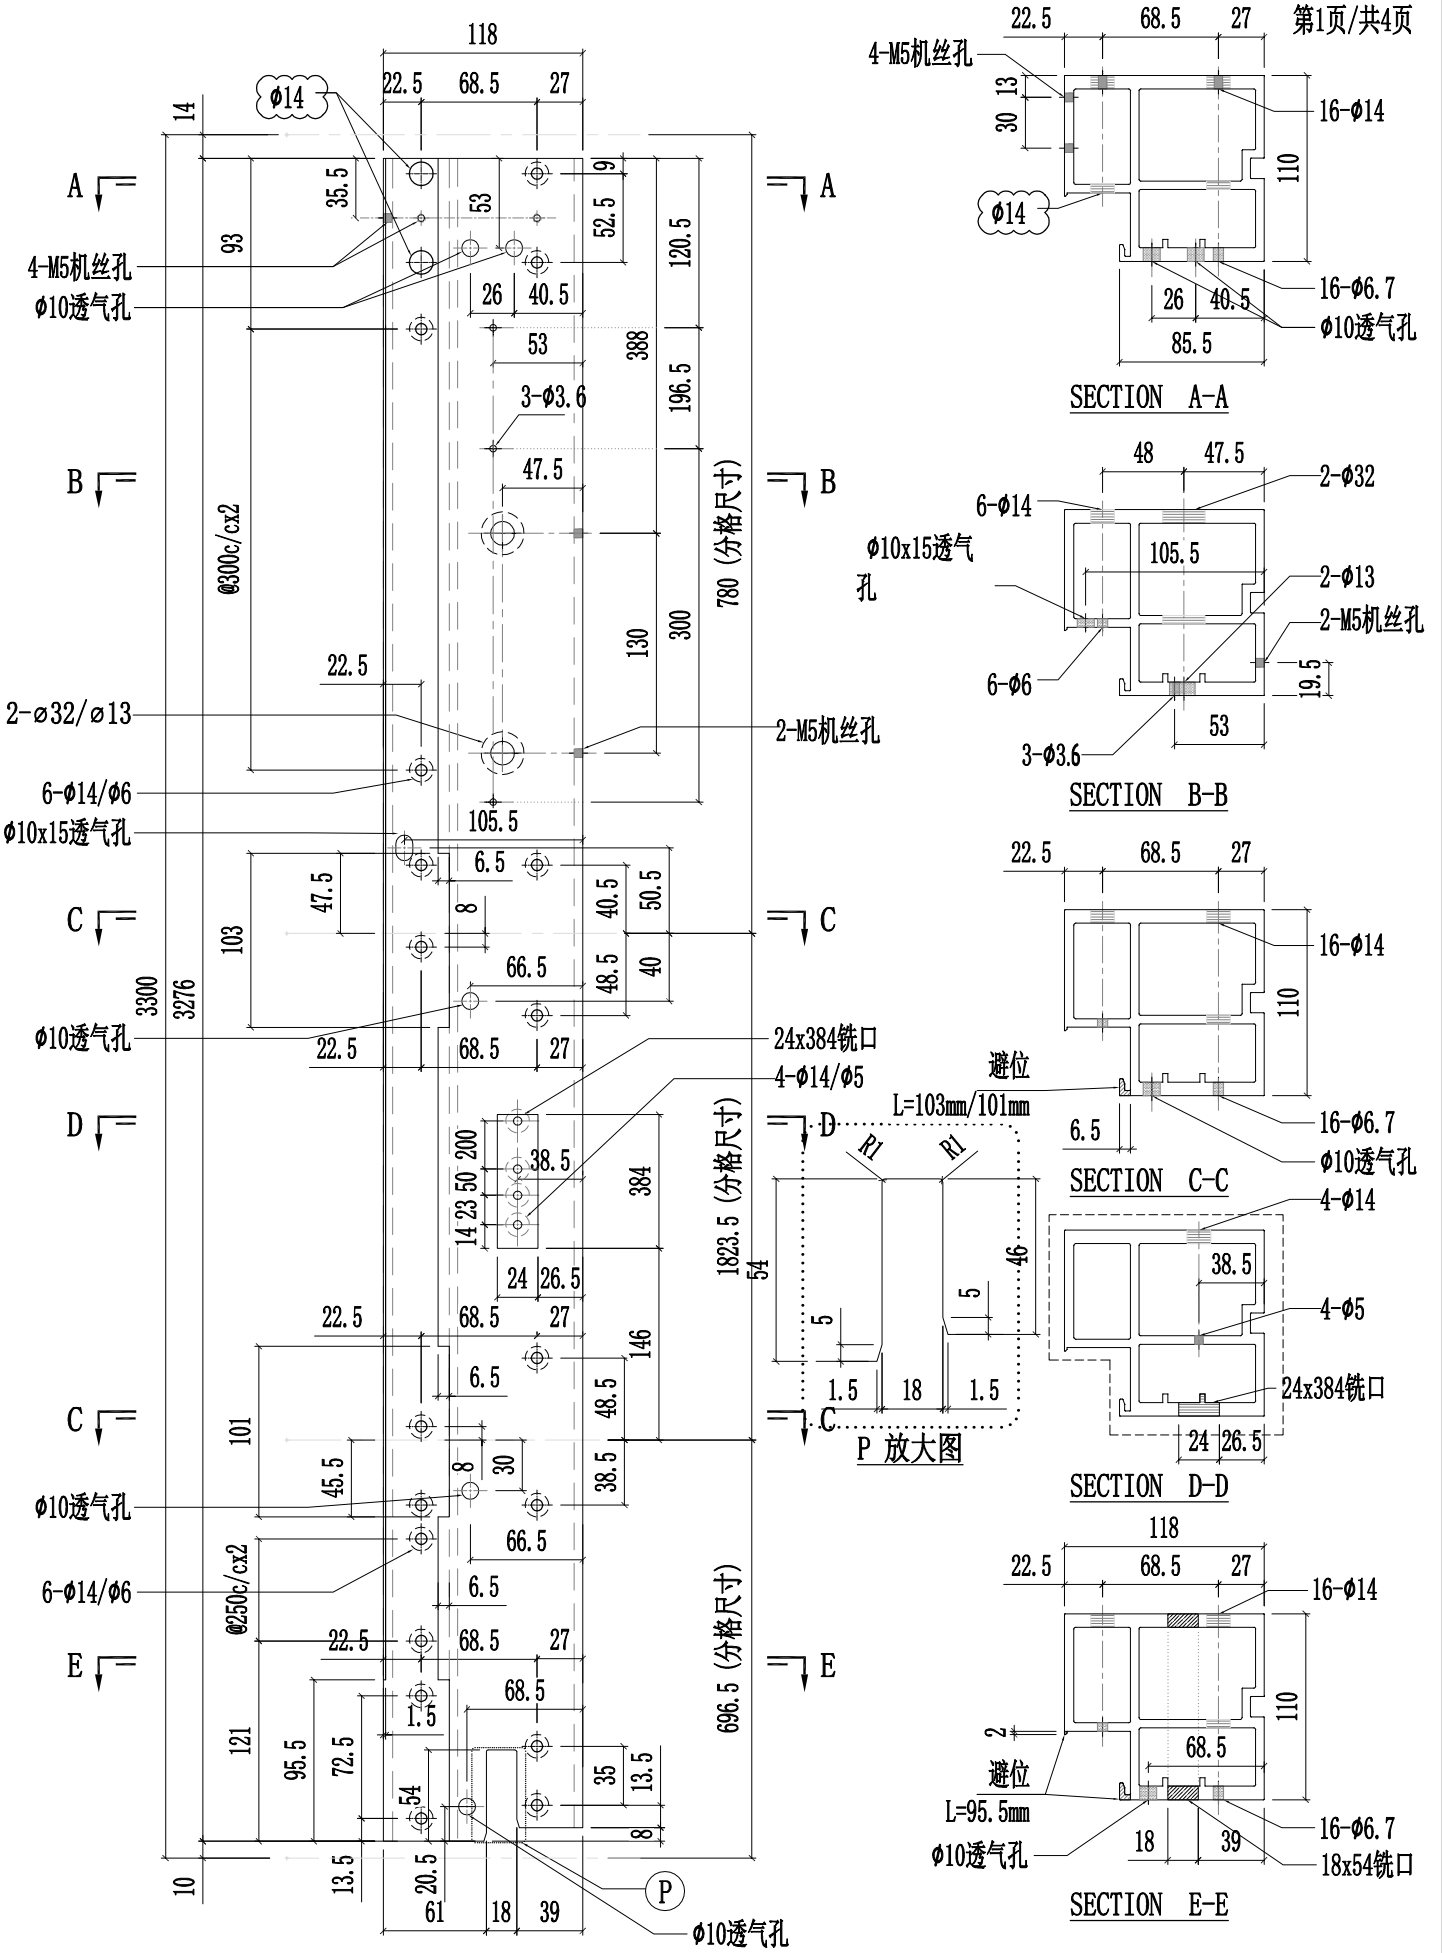

SECTION A-A

SECTION B-B


SECTION C-C

P 放大图


SECTION D-D


SECTION E-E

美特鋁質有限公司 MIDI Aluminium Fabricator Ltd.													
修改	A	B	D	採用	工廠	✓	地盤	-	工程號	J857	類別		物料號	-		
日期	03.16	03.26	05.14	材料顏色	AL2:ECK3X10063S-XF1				地盤	啟德6552	制圖	陈梓豪 20220211	圖號	X86055-P04		
									图纸名称	铝料加工图	復核	練松文 20220213	數量	-		
									材料	X86055	批准	林仁安 20220215	單件重量	-		(KG)

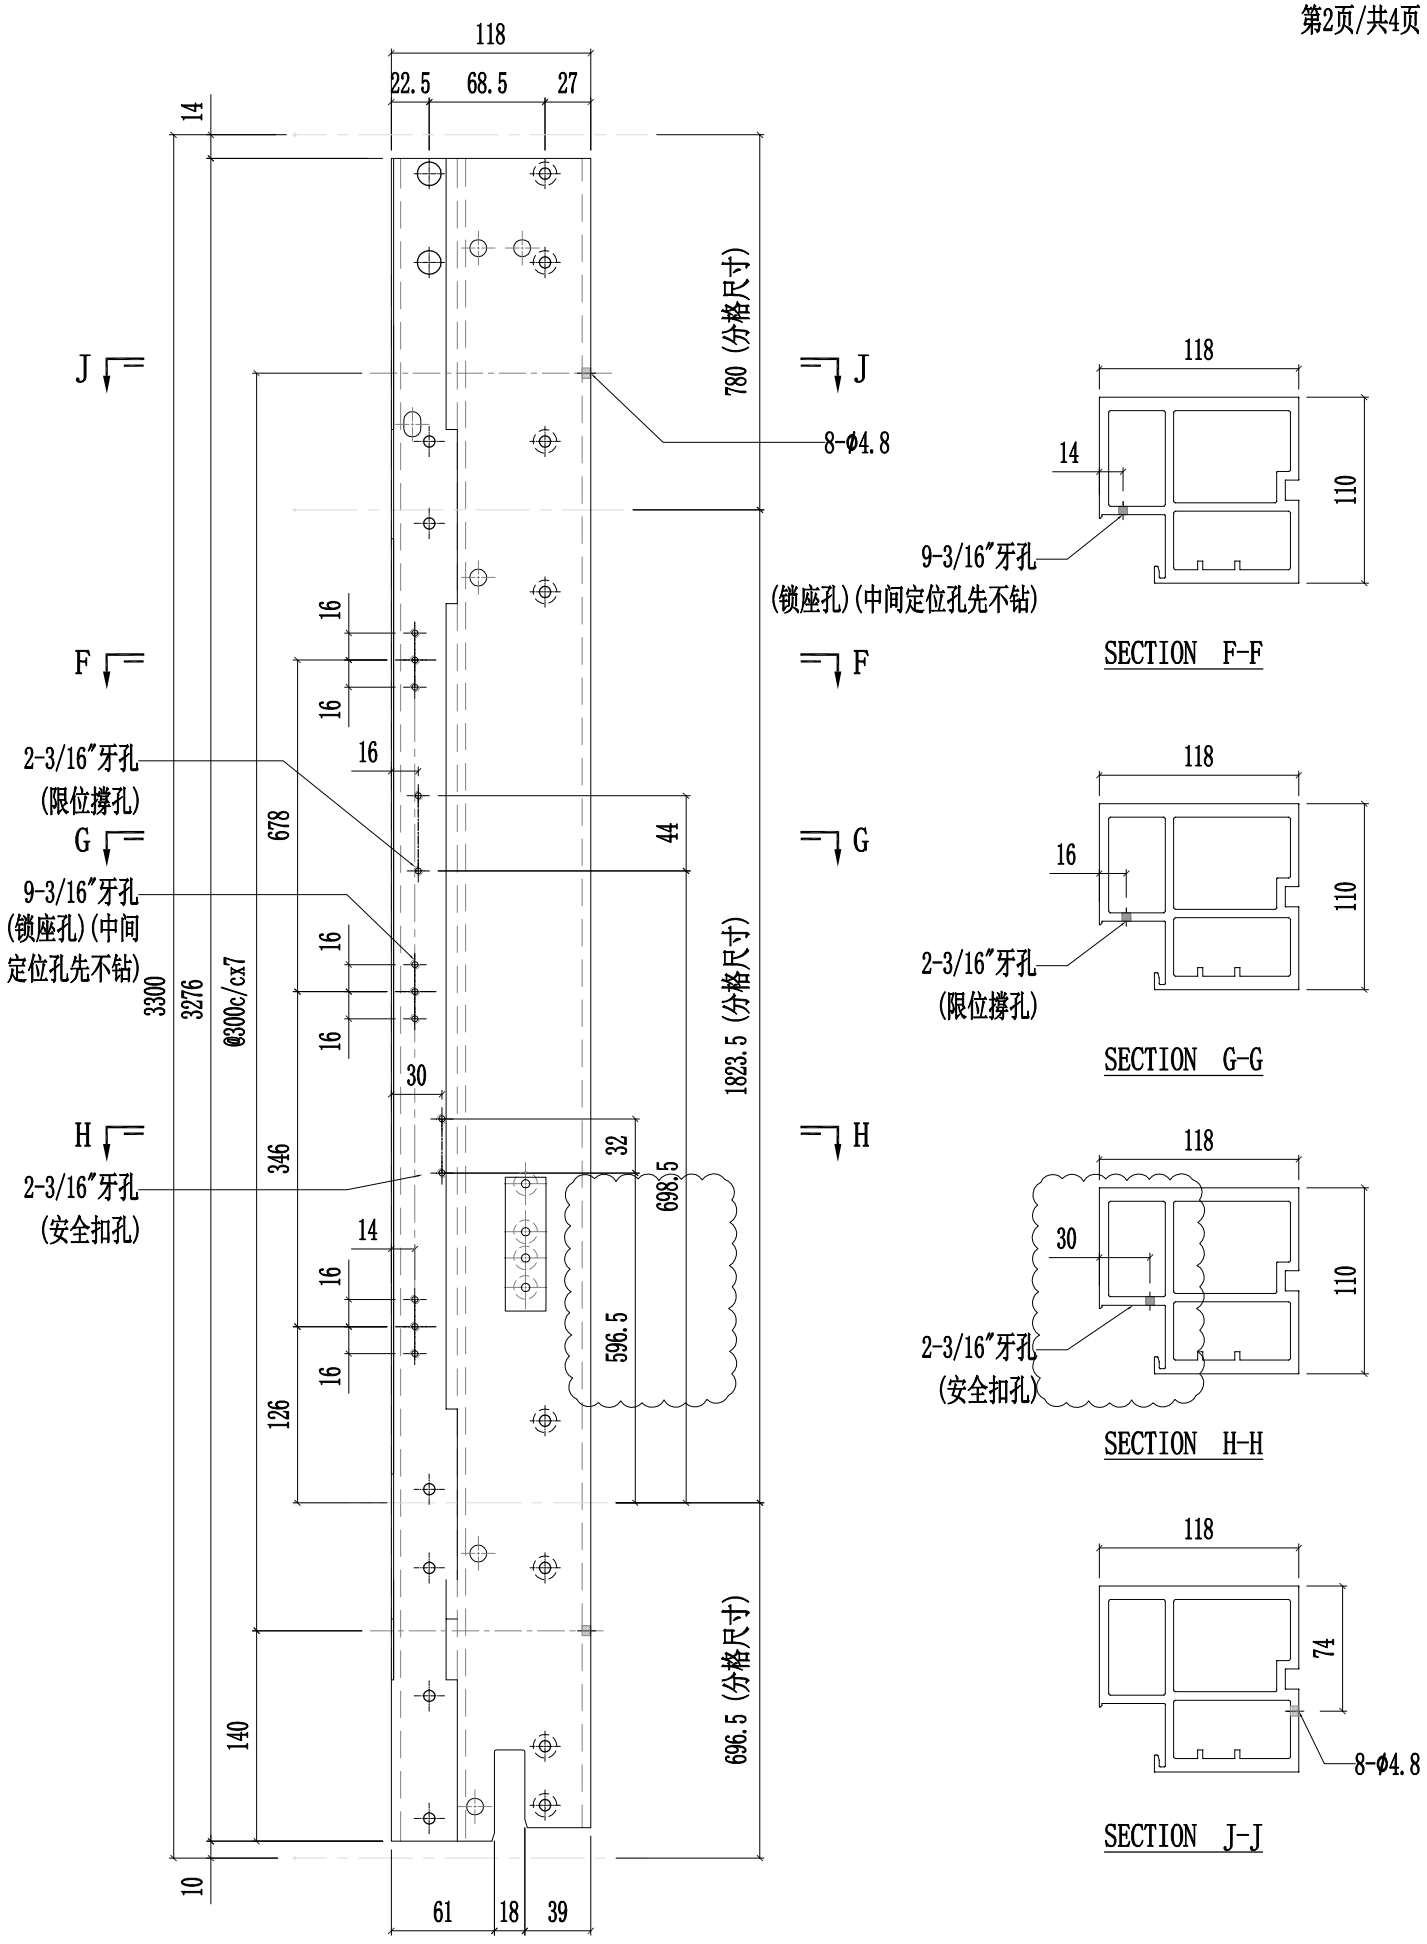


美特鋁質有限公司 MIDI Aluminium Fabricator Ltd.													
								工程號	J857	類別		物料號	-	
								地盘	啟德6552	制圖	陈梓豪 20220211	圖號	X86055-P04
修改	A	B	D	採用	工廠	✓	地盤	-	图纸名称	铝料加工图	復核	練松文 20220213	數量	-
日期	03.16	03.26	05.14	材料颜色		AL2:ECK3X10063S-XF1			材料	X86055	批准	林仁安 20220215	單件重量	- (KG)

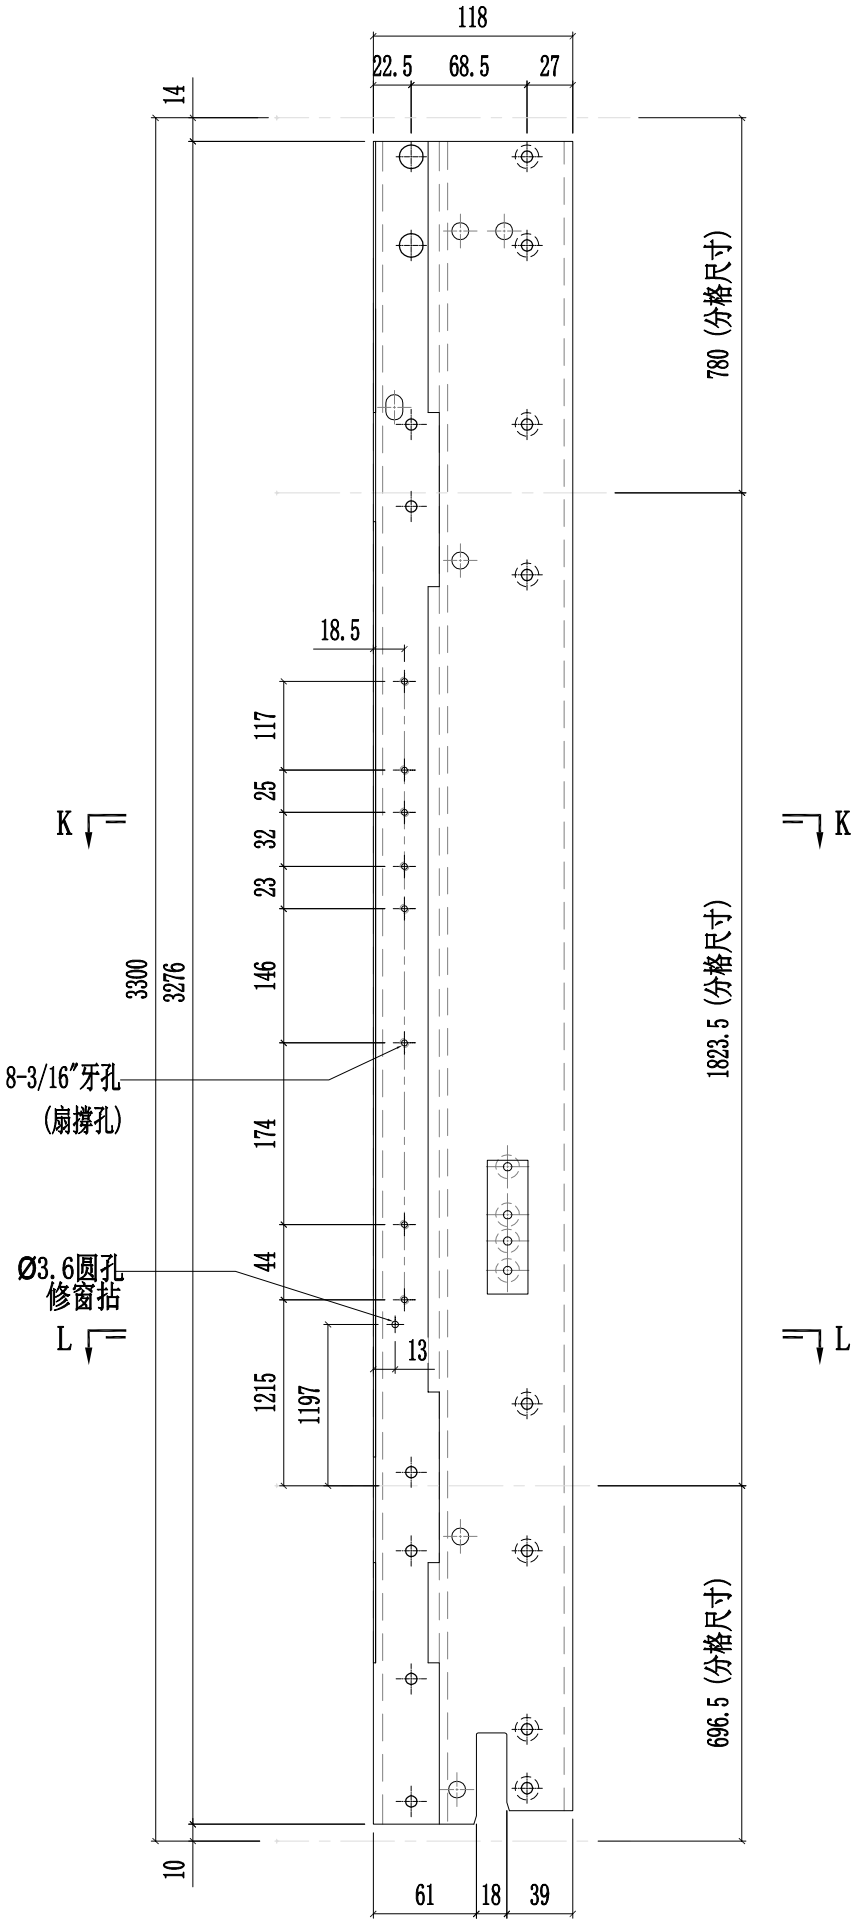

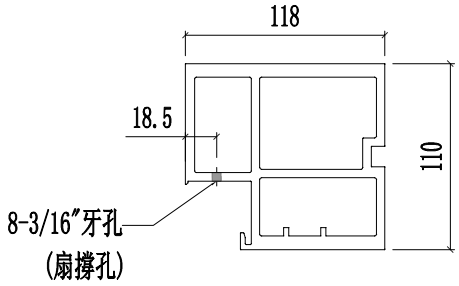



SECTION K-K

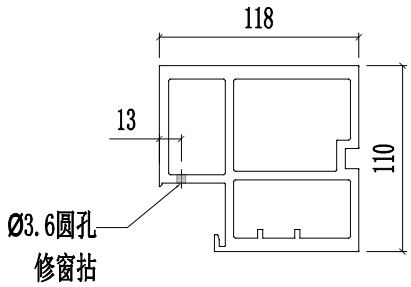


SECTION L-L

美特鋁質有限公司 MIDI Aluminium Fabricator Ltd.														
									工程號	J857	類別		物料號	-
									地盘	啟德6552	制圖	陈梓豪 20220211	圖號	X86055-P04
修改	A	B	D	採用	工廠	✓	地盤	-	图纸名称	铝料加工图	復核	練松文 20220213	數量	-
日期	03.16	04.20	05.14	材料颜色		AL2:ECK3X10063S-XF1			材料	X86055	批准	林仁安 20220215	單件重量	- (KG)

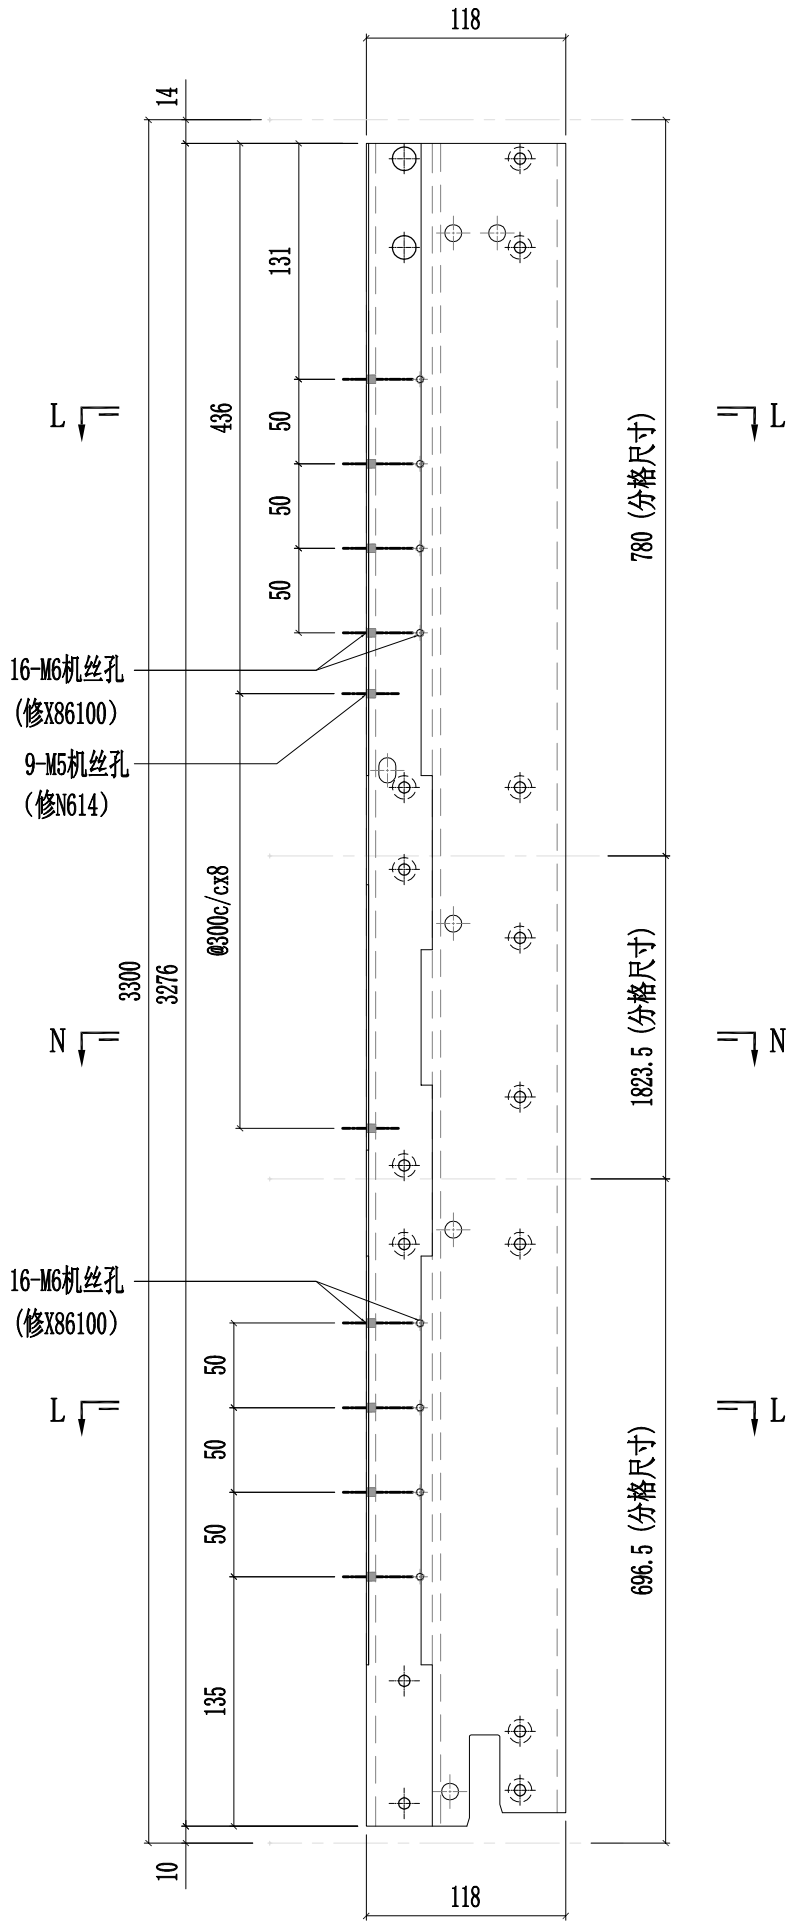

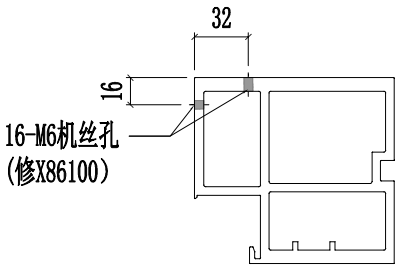


SECTION L-L

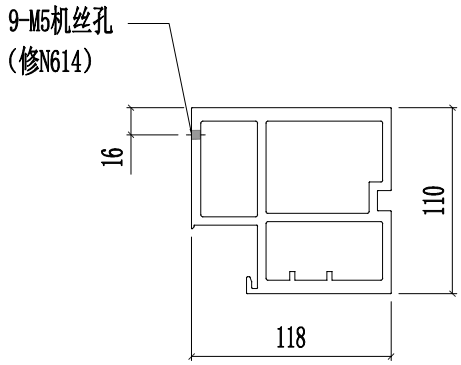


SECTION N-N

美特鋁質有限公司 MIDI Aluminium Fabricator Ltd.														
修改	A	B	D	採用	工廠	✓	地盤	-	工程號	J857	類別		物料號	-		
日期	03.16	03.26	05.14	材料顏色	AL2:ECK3X10063S-XF1				地盤	啟德6552	制圖	陳梓豪 20220211	圖號	X86055-P05
									图纸名称	铝料加工图	復核	練松文 20220213	數量	-
									材料	X86055	批准	林仁安 20220215	單件重量	- (KG)

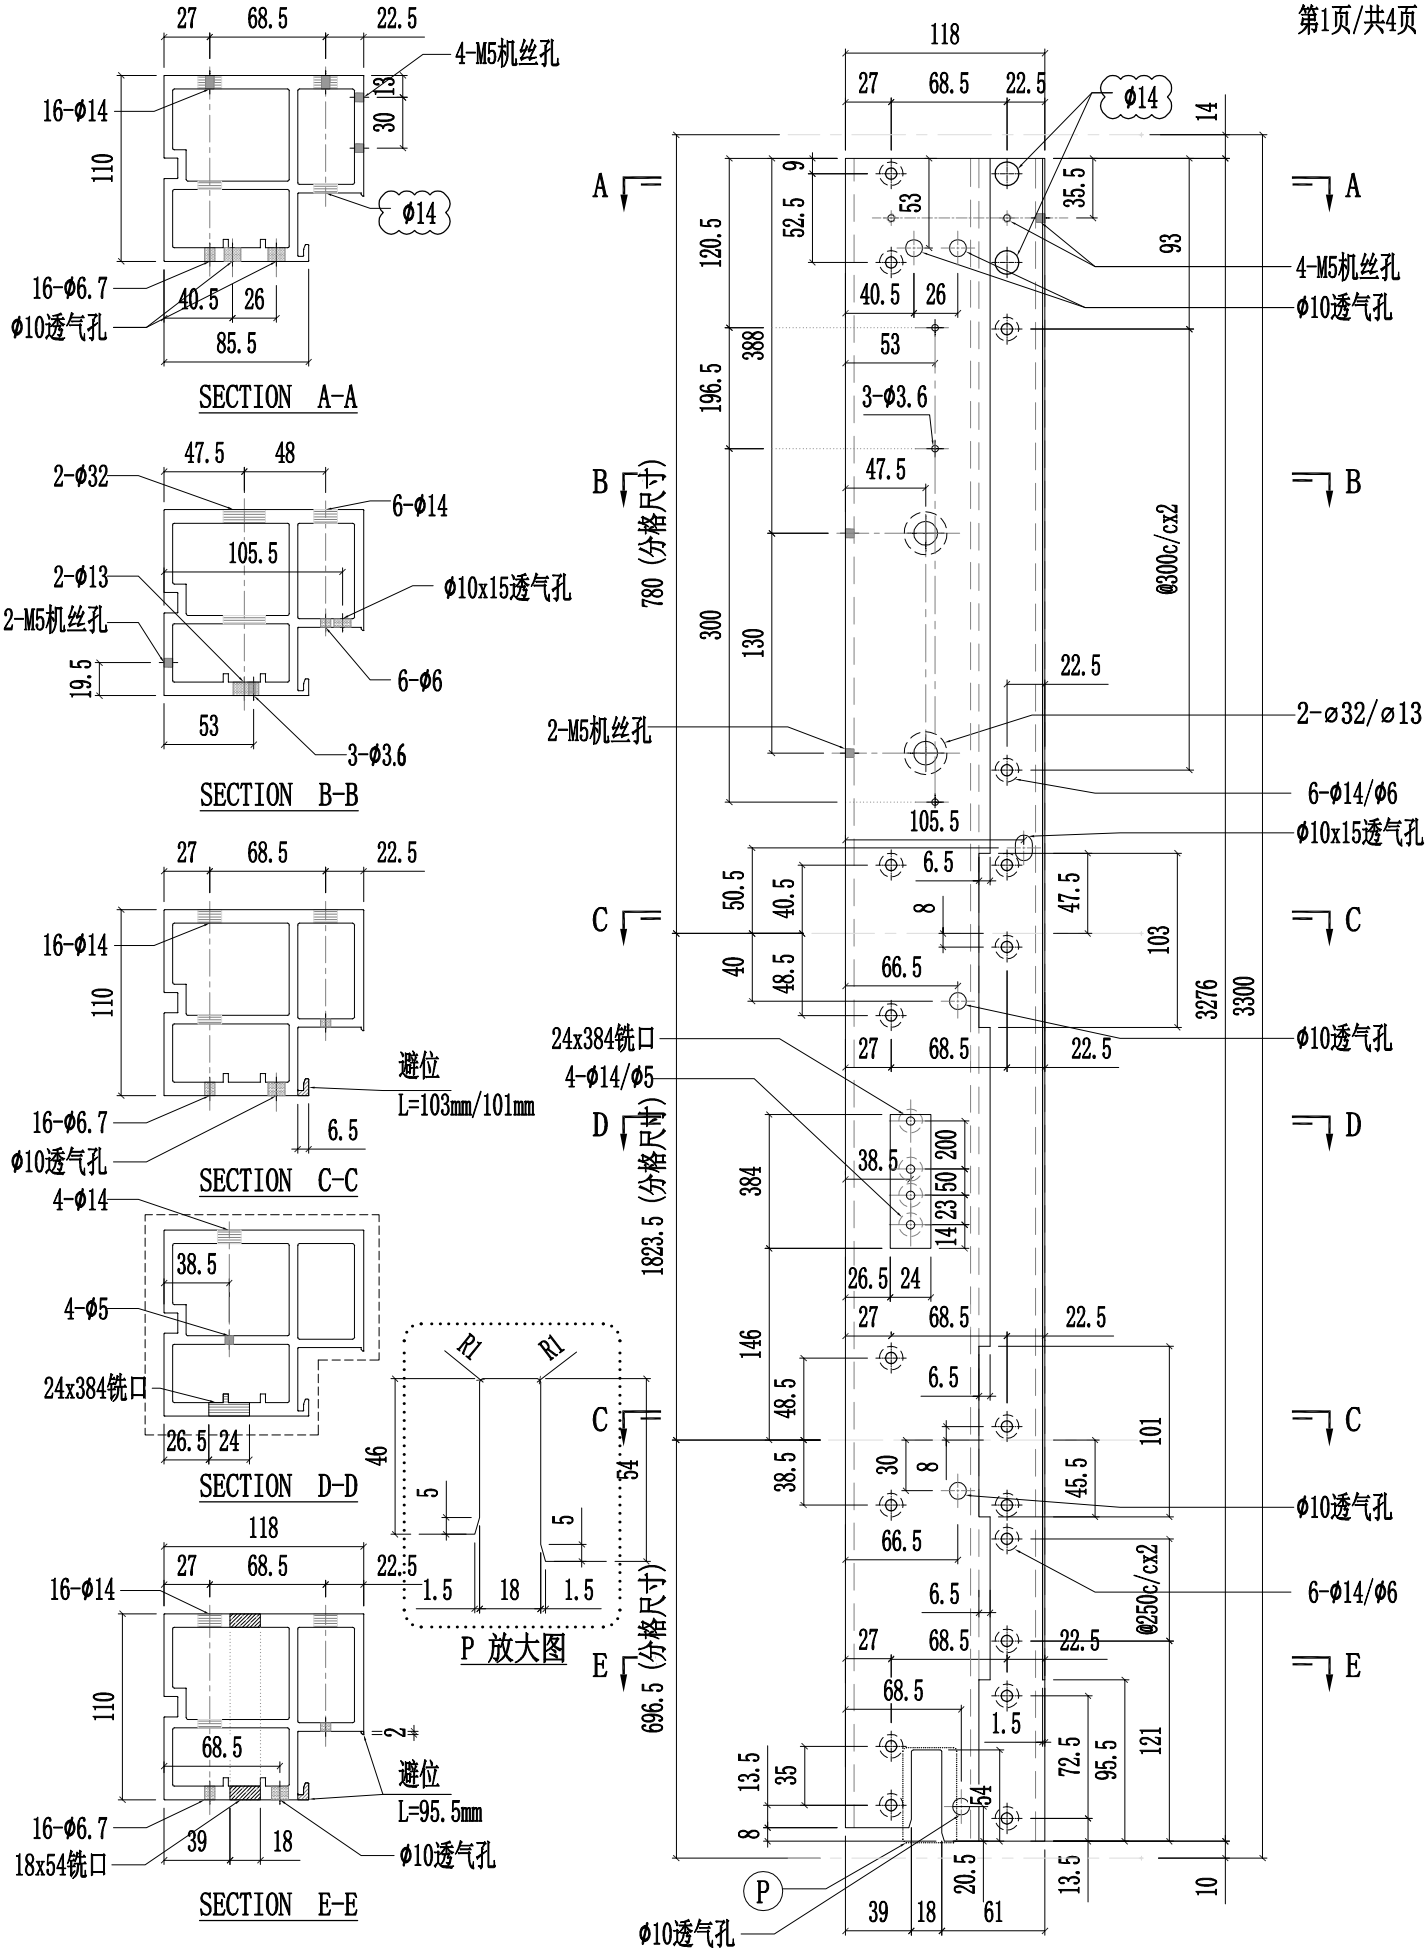


美特鋁質有限公司 MIDI Aluminium Fabricator Ltd.														
修改	A	B	D	採用	工廠	✓	地盤	-	图纸名称	铝料加工图	復核	練松文	20220213	數量	-
日期	03.16	03.26	05.14	材料颜色	AL2:ECK3X10063S-XF1				材料	X86055	批准	林仁安	20220215	單件重量	- (KG)

工程號	J857	類別		物料號	-		
地盘	啟德6552	制圖	陈梓豪	20220211	圖號	X86055-P05	

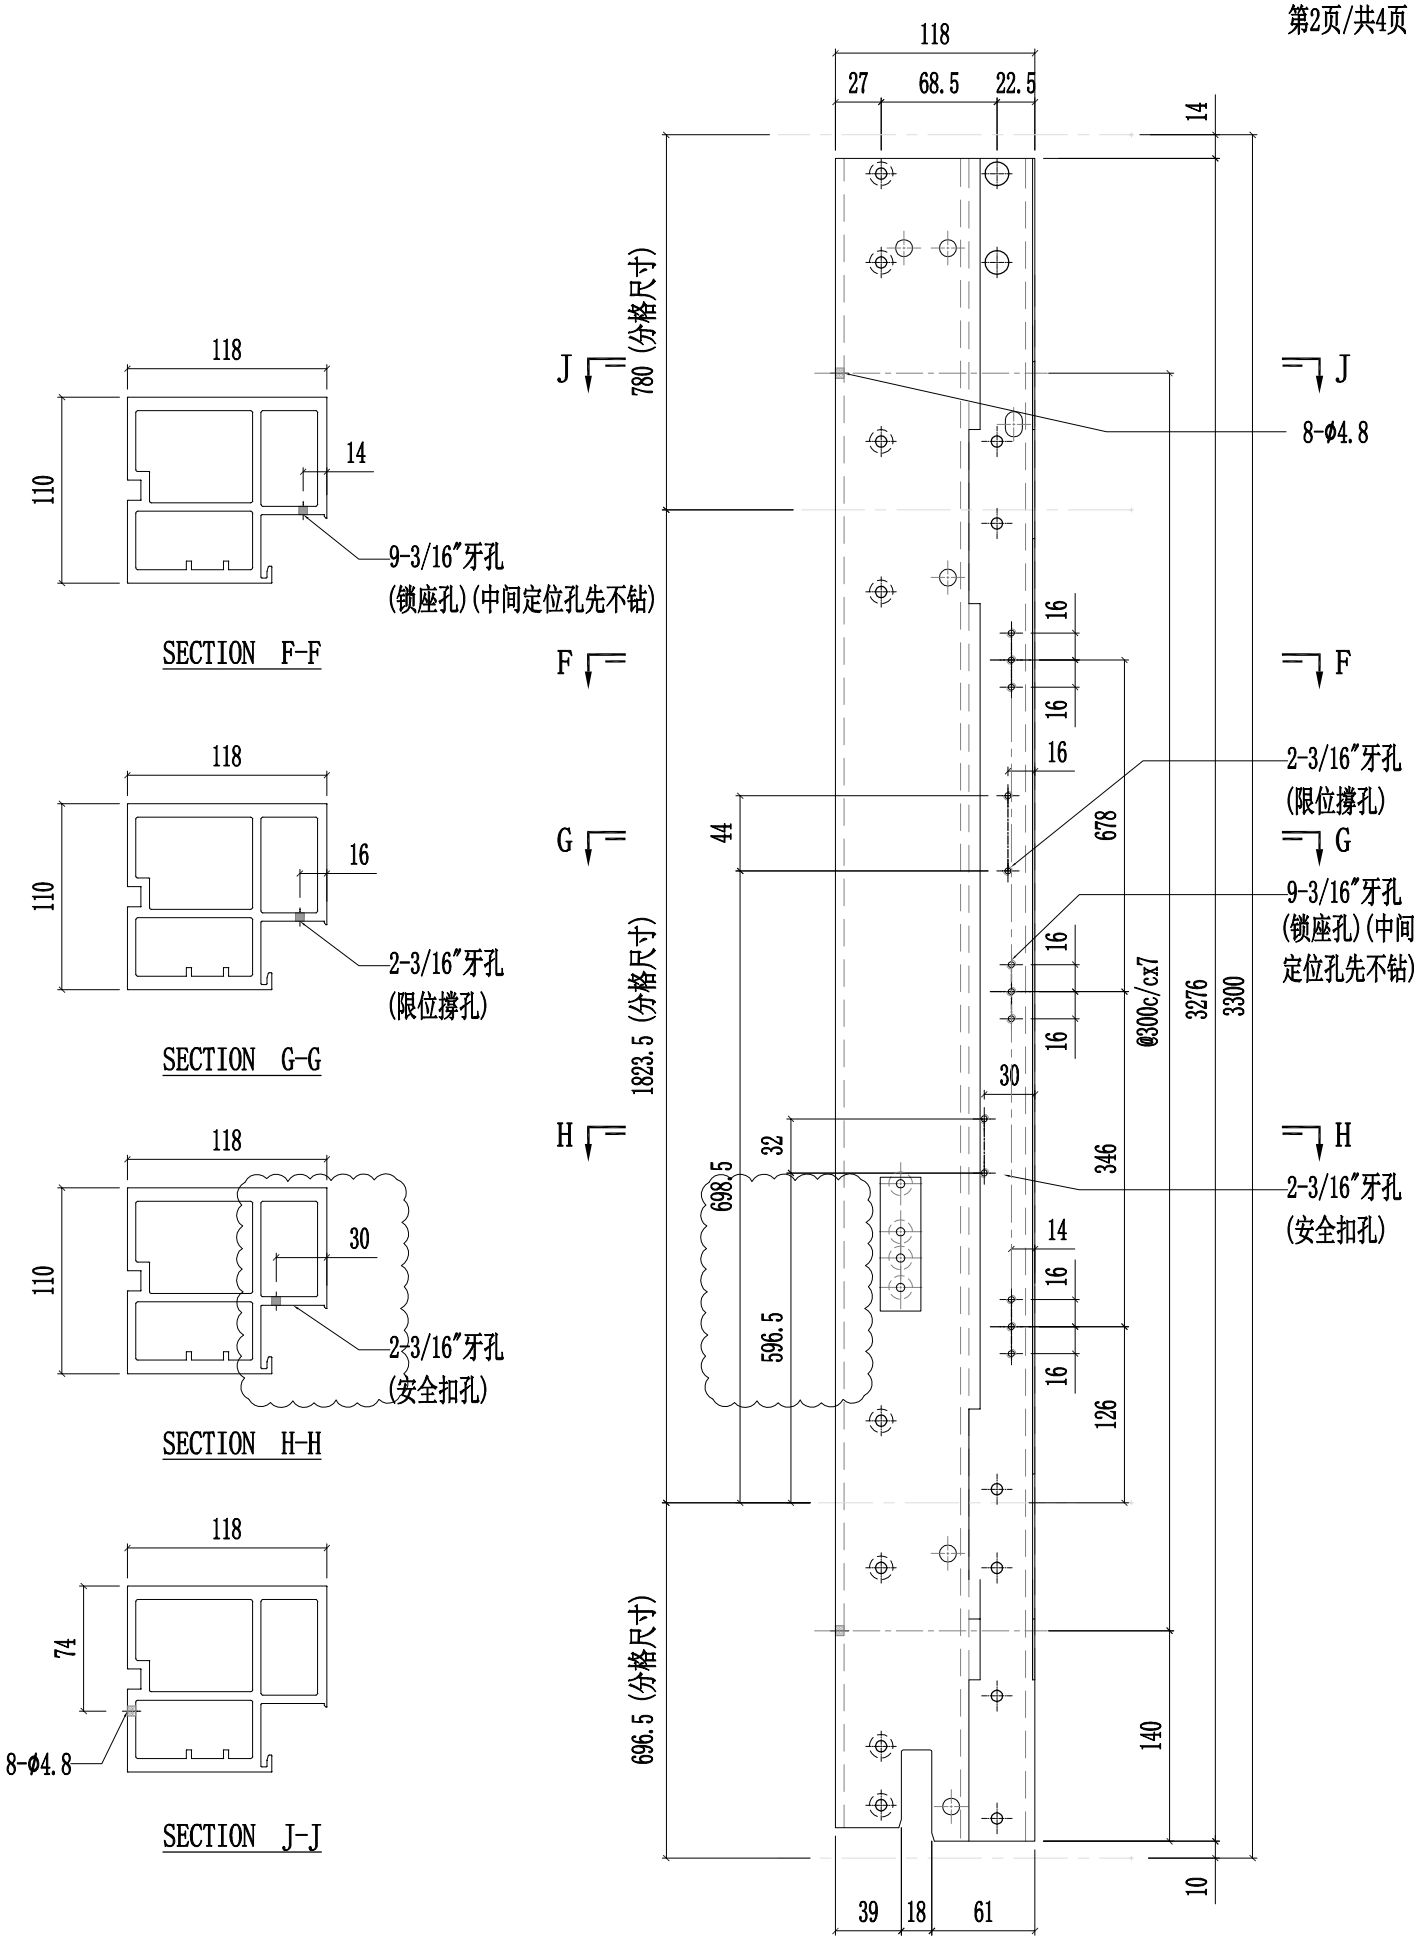


美特鋁質有限公司 MIDI Aluminium Fabricator Ltd.														
修改	A	B	D	採用	工廠	✓	地盤	-	工程號	J857	類別		物料號	-
日期	03.16	03.26	05.14	材料顏色	AL2:ECK3X10063S-XF1				地盤	啟德6552	制圖	陈梓豪 20220211	圖號	X86055-P05
									图纸名称	铝料加工图	復核	練松文 20220213	數量	-
									材料	X86055	批准	林仁安 20220215	單件重量	- (KG)

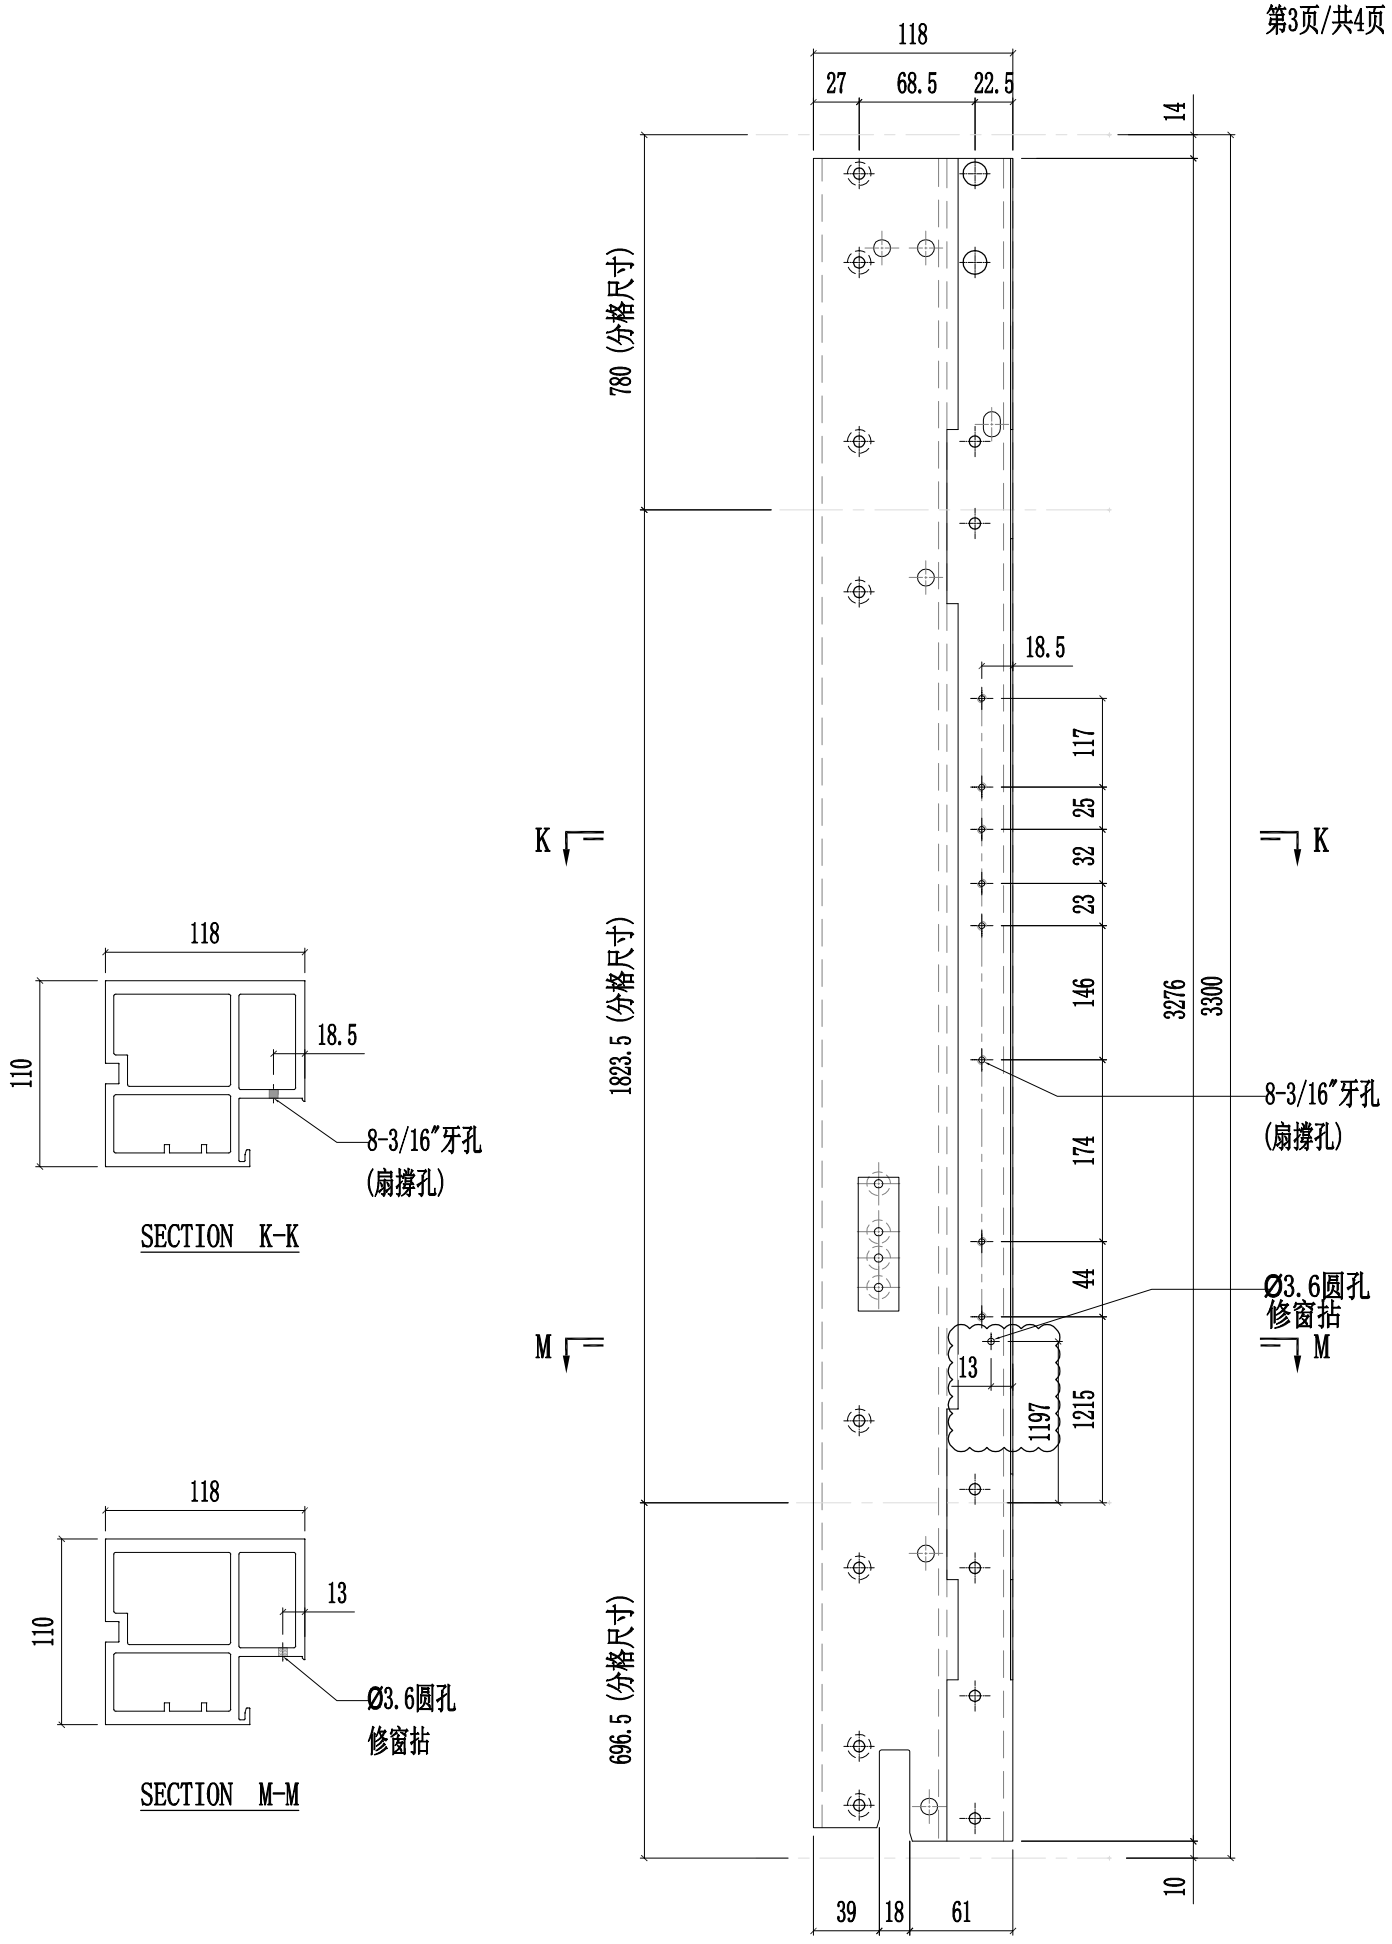


美特鋁質有限公司 MIDI Aluminium Fabricator Ltd.														
修改	A	B	D	採用	工廠	✓	地盤	-	图纸名称	铝料加工图	復核	練松文	20220213	數量	-
日期	03.16	04.20	05.14	材料颜色	AL2:ECX3X10063S-XF1				材料	X86055	批准	林仁安	20220215	單件重量	- (KG)


工程號	J857	類別		物料號	-		
地盘	啟德6552	制圖	陈梓豪	20220211	圖號	X86055-P05	

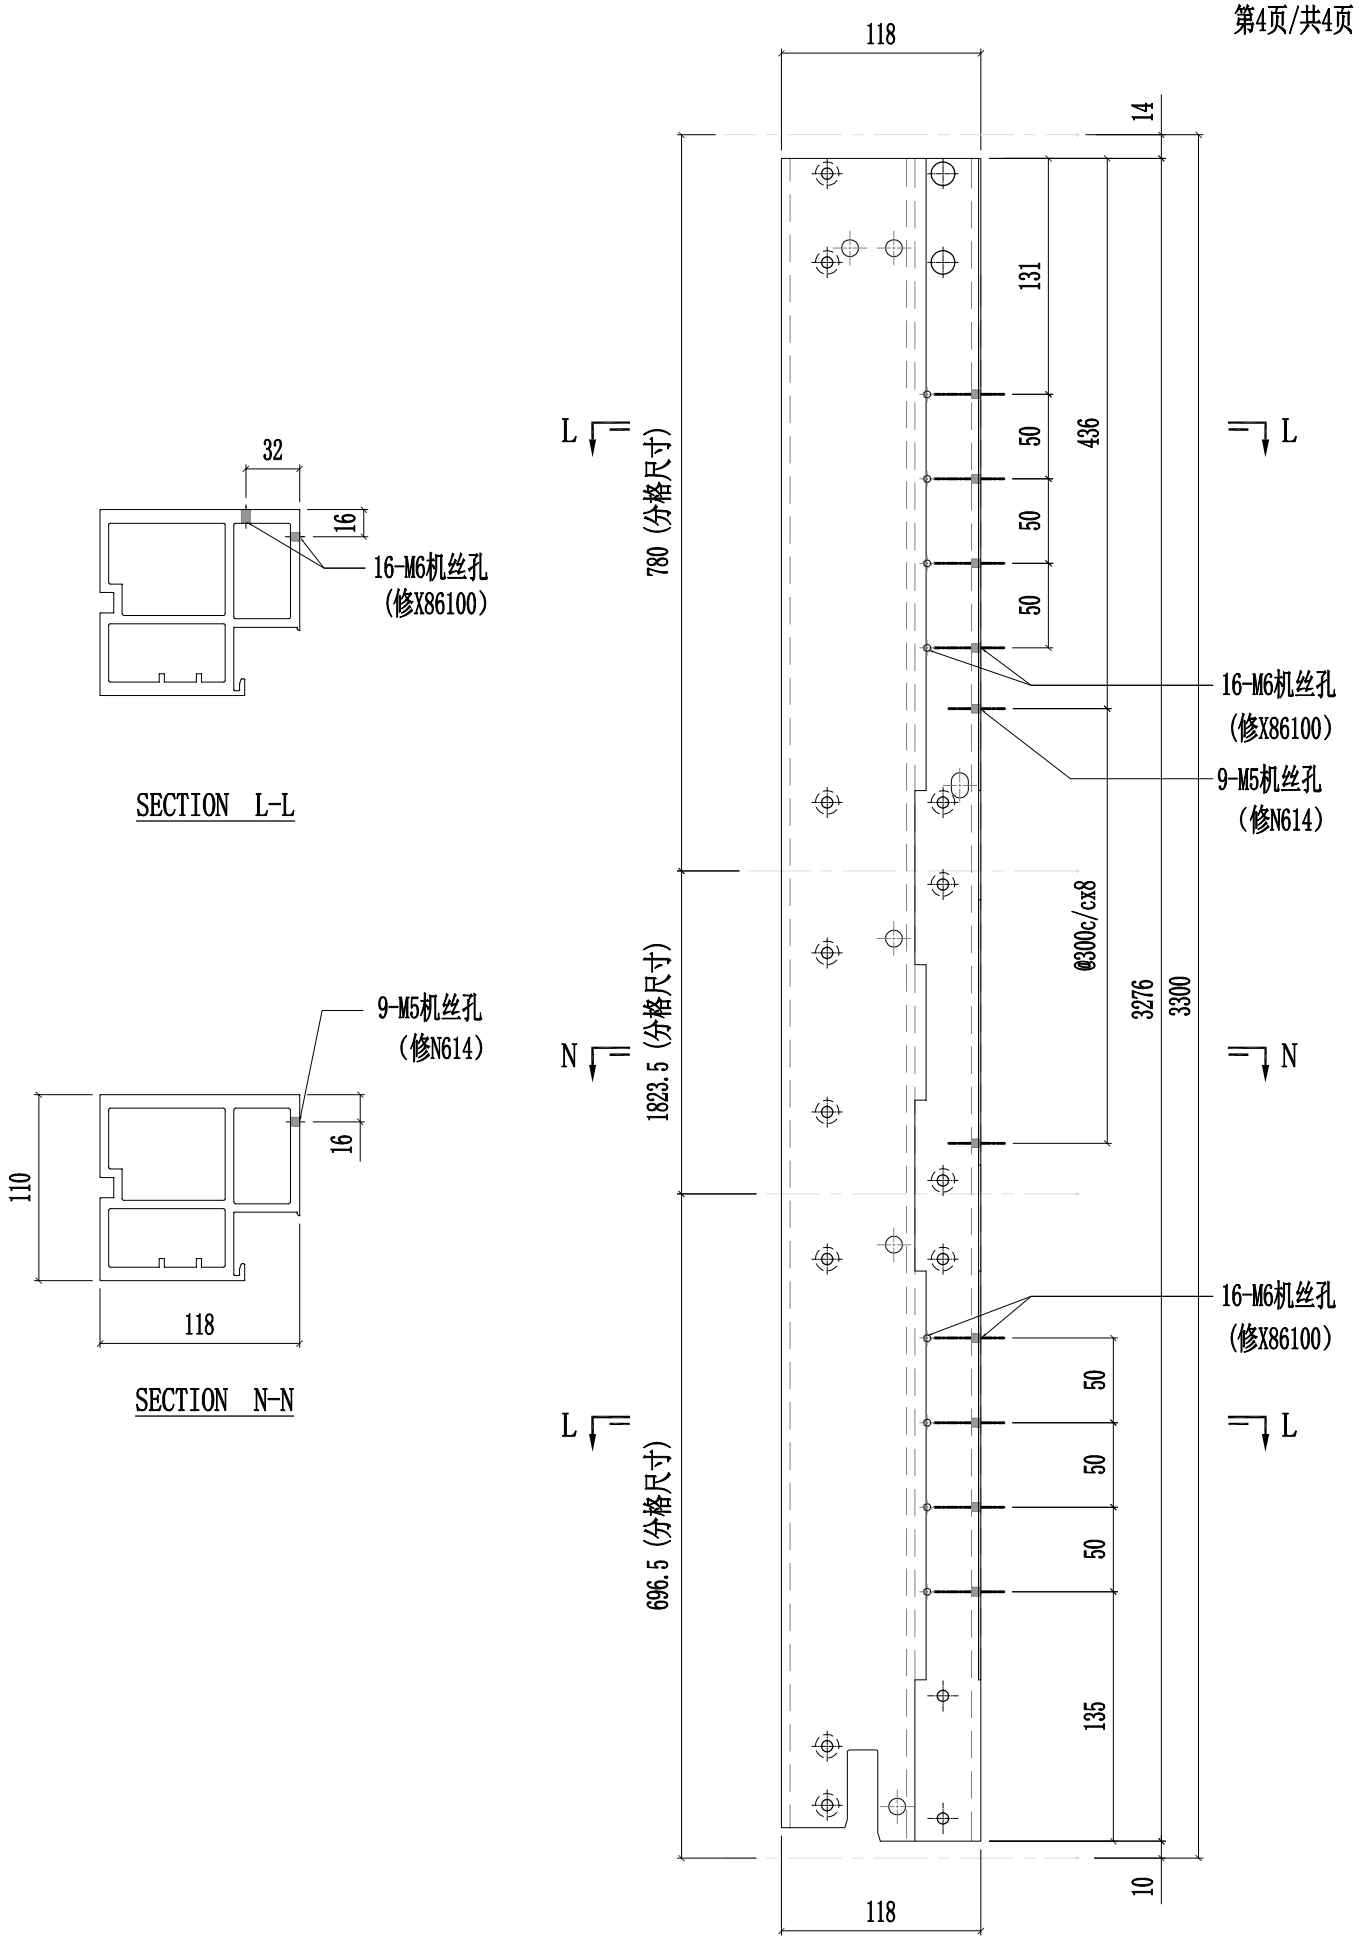


美特鋁質有限公司 MIDI Aluminium Fabricator Ltd.														
修改	A	B	D	採用	工廠	✓	地盤	-	工程號	J857	類別		物料號	-
日期	03.16	03.26	05.14	材料顏色	AL2:ECK3X10063S-XF1				地盤	啟德6552	制圖	陈梓豪 20220211	圖號	X86055-P06
									图纸名称	铝料加工图	復核	練松文 20220213	數量	-
									材料	X86055	批准	林仁安 20220215	單件重量	- (KG)

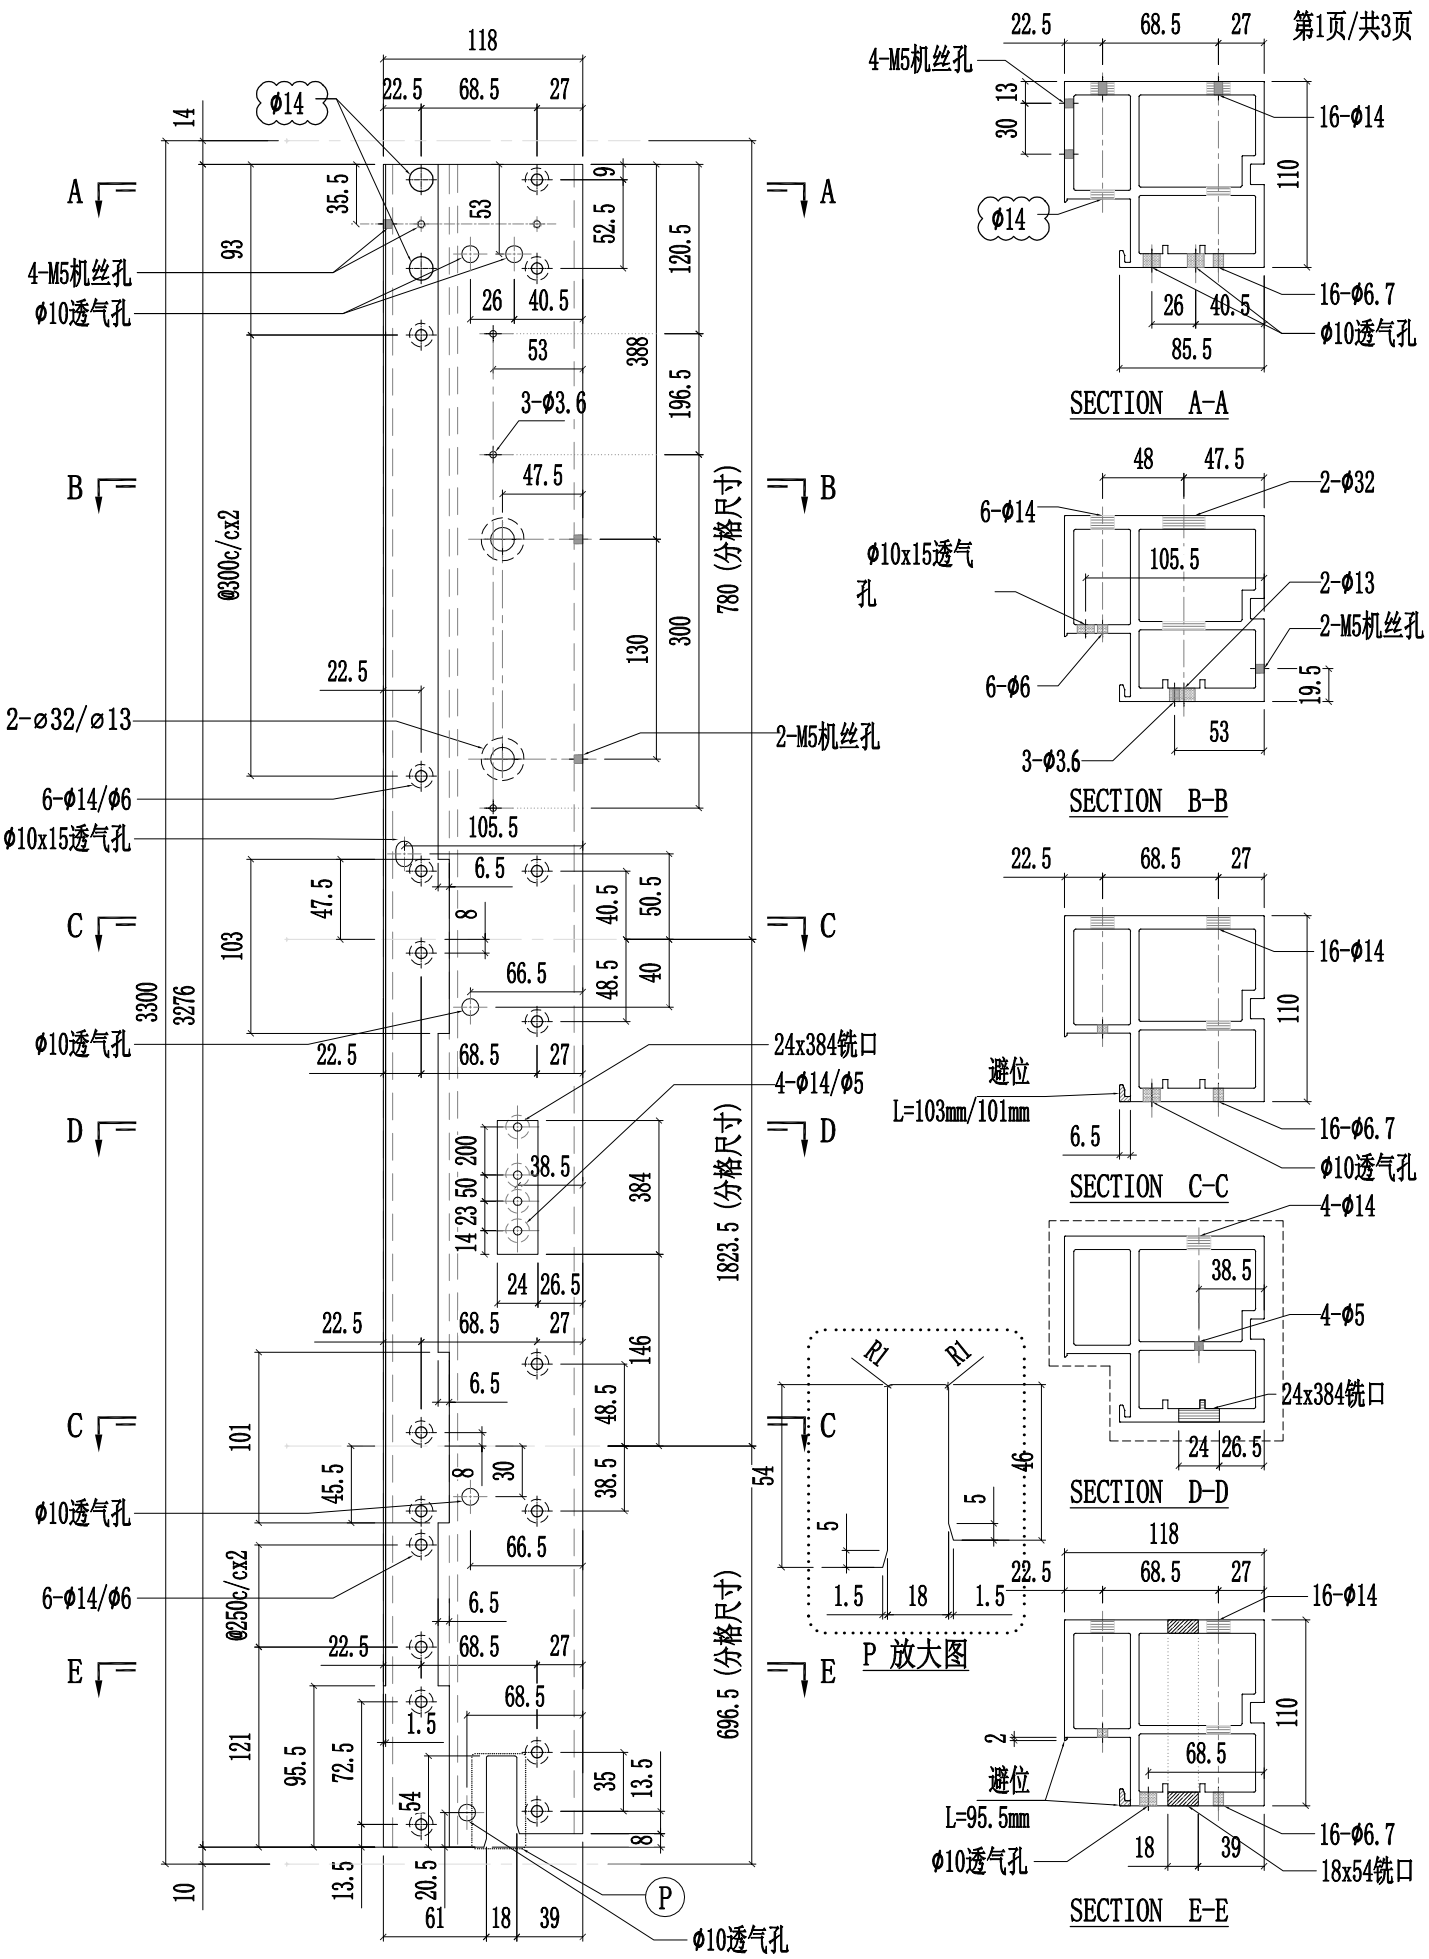


美特鋁質有限公司 MIDI Aluminium Fabricator Ltd.													
修改	A	B	D	採用	工廠	✓	地盤	-	工程號	J857	類別		物料號	-	
日期	03.16	03.26	05.14	材料顏色	AL2:ECK3X10063S-XF1				地盤	啟德6552	制圖	陈梓豪 20220211	圖號	X86055-P06
									图纸名称	铝料加工图	復核	練松文 20220213	數量	-
									材料	X86055	批准	林仁安 20220215	單件重量	- (KG)

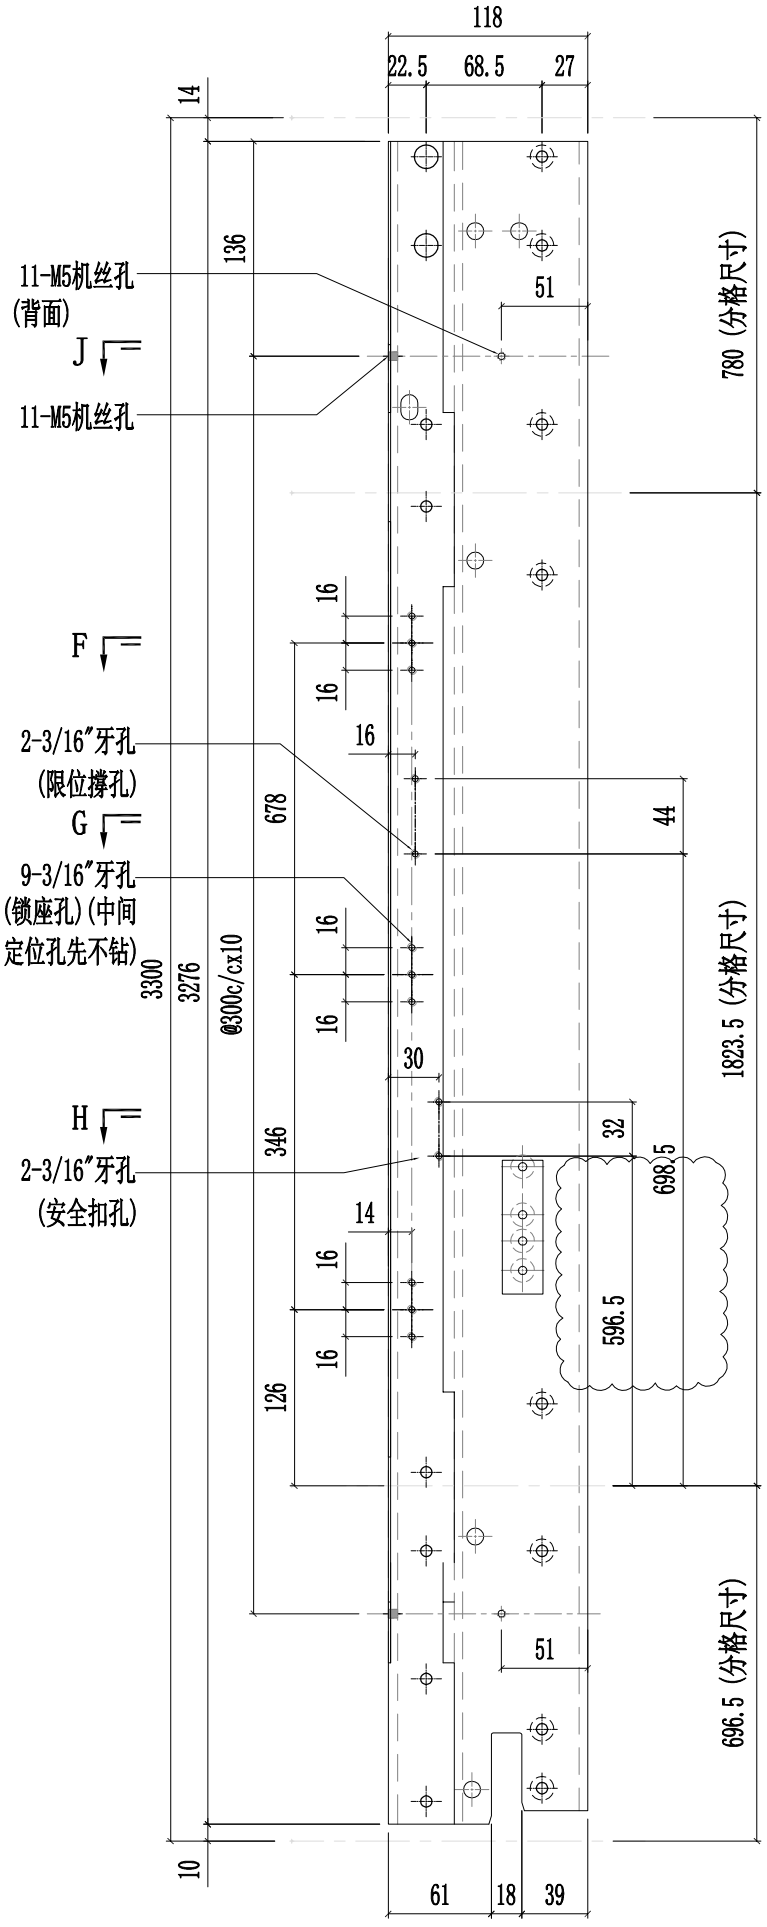


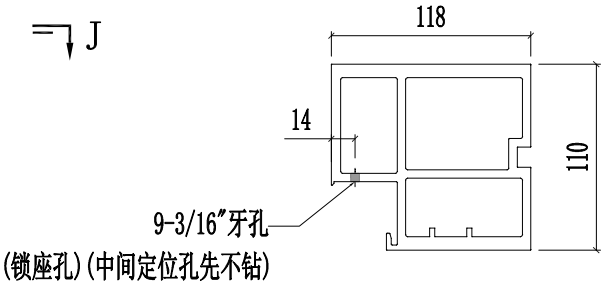

SECTION F-F

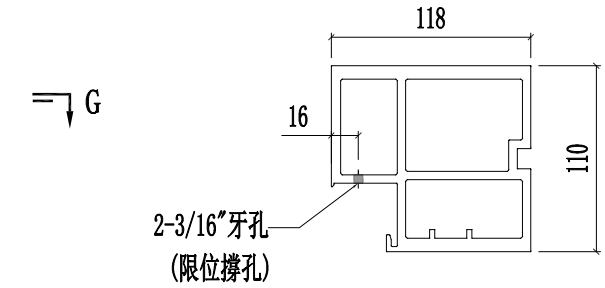


SECTION G-G

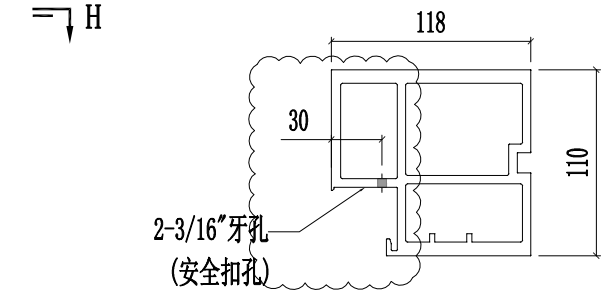


SECTION H-H


SECTION J-J

美特鋁質有限公司 MIDI Aluminium Fabricator Ltd.														
									工程號	J857	類別		物料號	-
									地盘	啟德6552	制圖	陈梓豪 20220211	圖號	X86055-P06
修改	A	B	D	採用	工廠	✓	地盤	-	图纸名称	铝料加工图	復核	練松文 20220213	數量	-
日期	03.16	03.26	05.14	材料颜色		AL2:ECK3X10063S-XF1			材料	X86055	批准	林仁安 20220215	單件重量	- (KG)

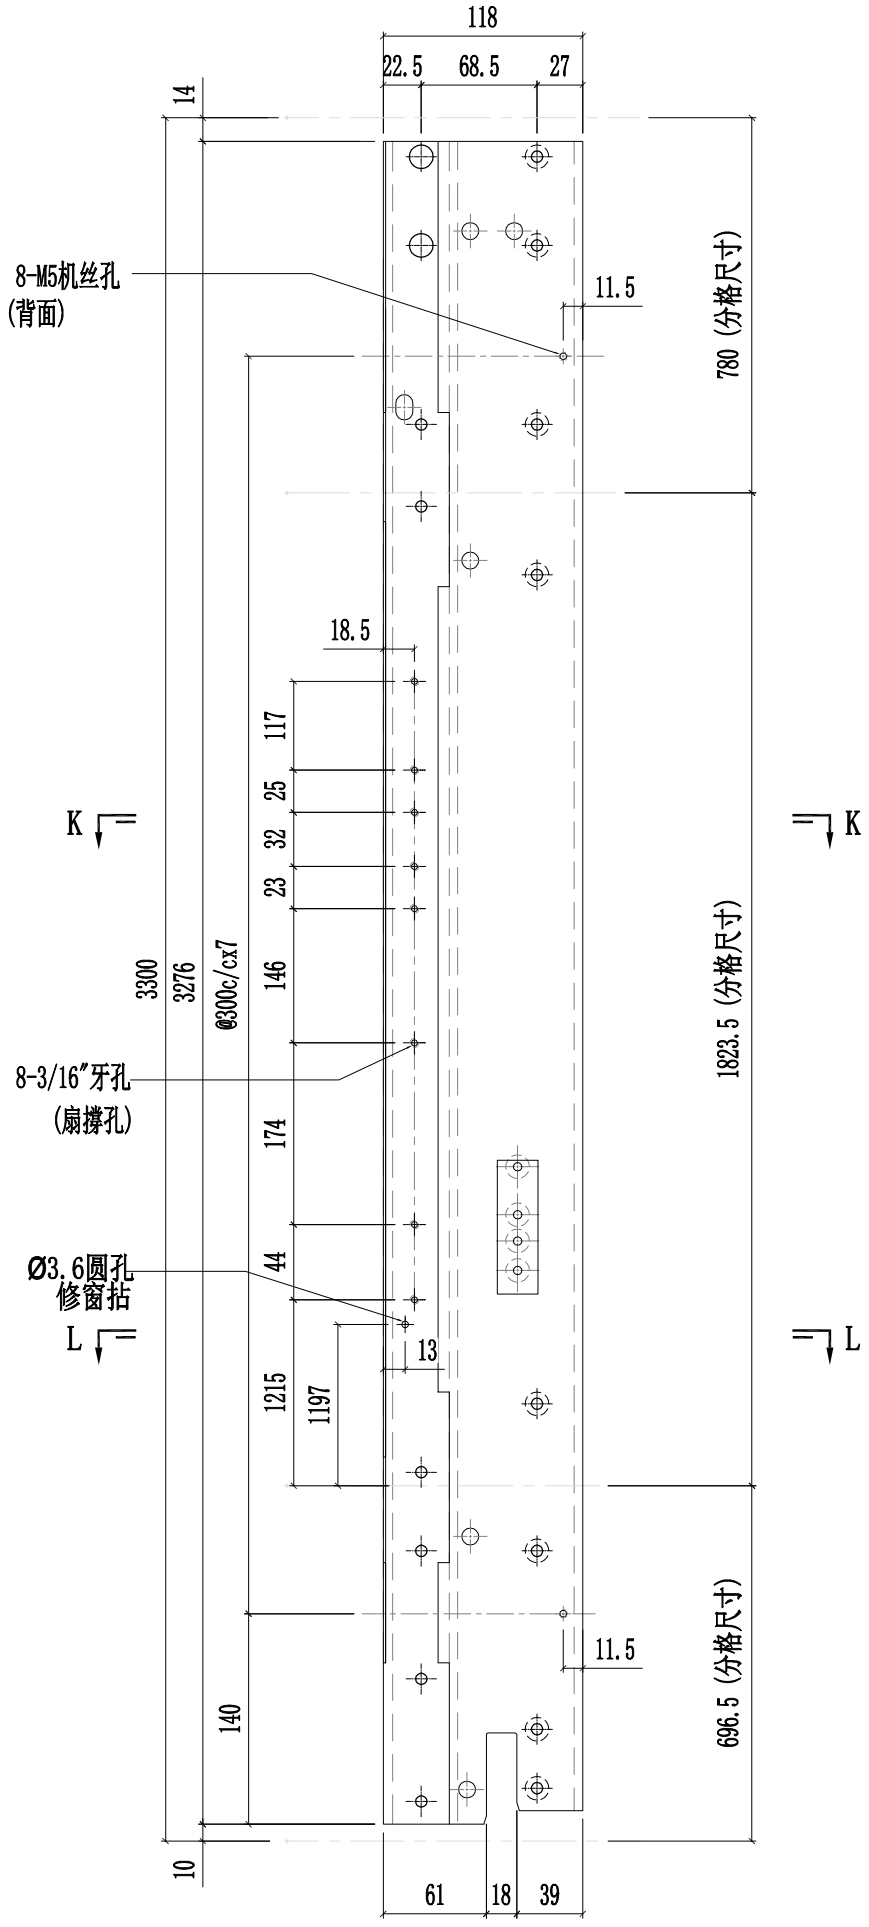

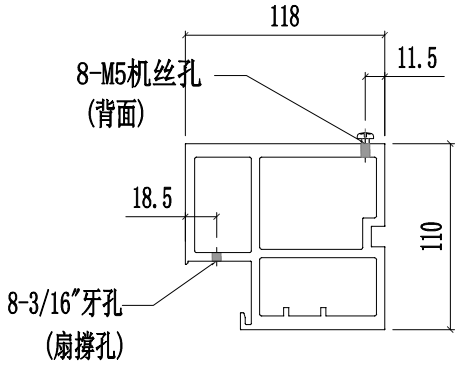


SECTION K-K

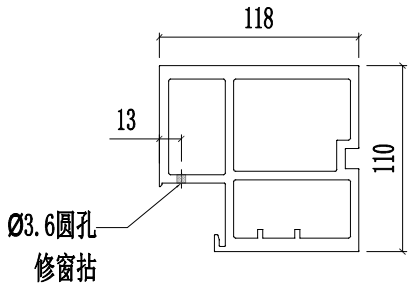


SECTION L-L


美特鋁質有限公司 MIDI Aluminium Fabricator Ltd.													
修改	A	B	D	採用	工廠	✓	地盤	-	工程號	J857	類別		物料號	-		
日期	03.16	03.26	05.14	材料顏色	AL2:ECK3X10063S-XF1				地盤	啟德6552	制圖	陳梓豪 20220211	圖號	X86055-P07		
									图纸名称	铝料加工图	復核	練松文 20220213	數量	-		
									材料	X86055	批准	林仁安 20220215	單件重量	-		(KG)

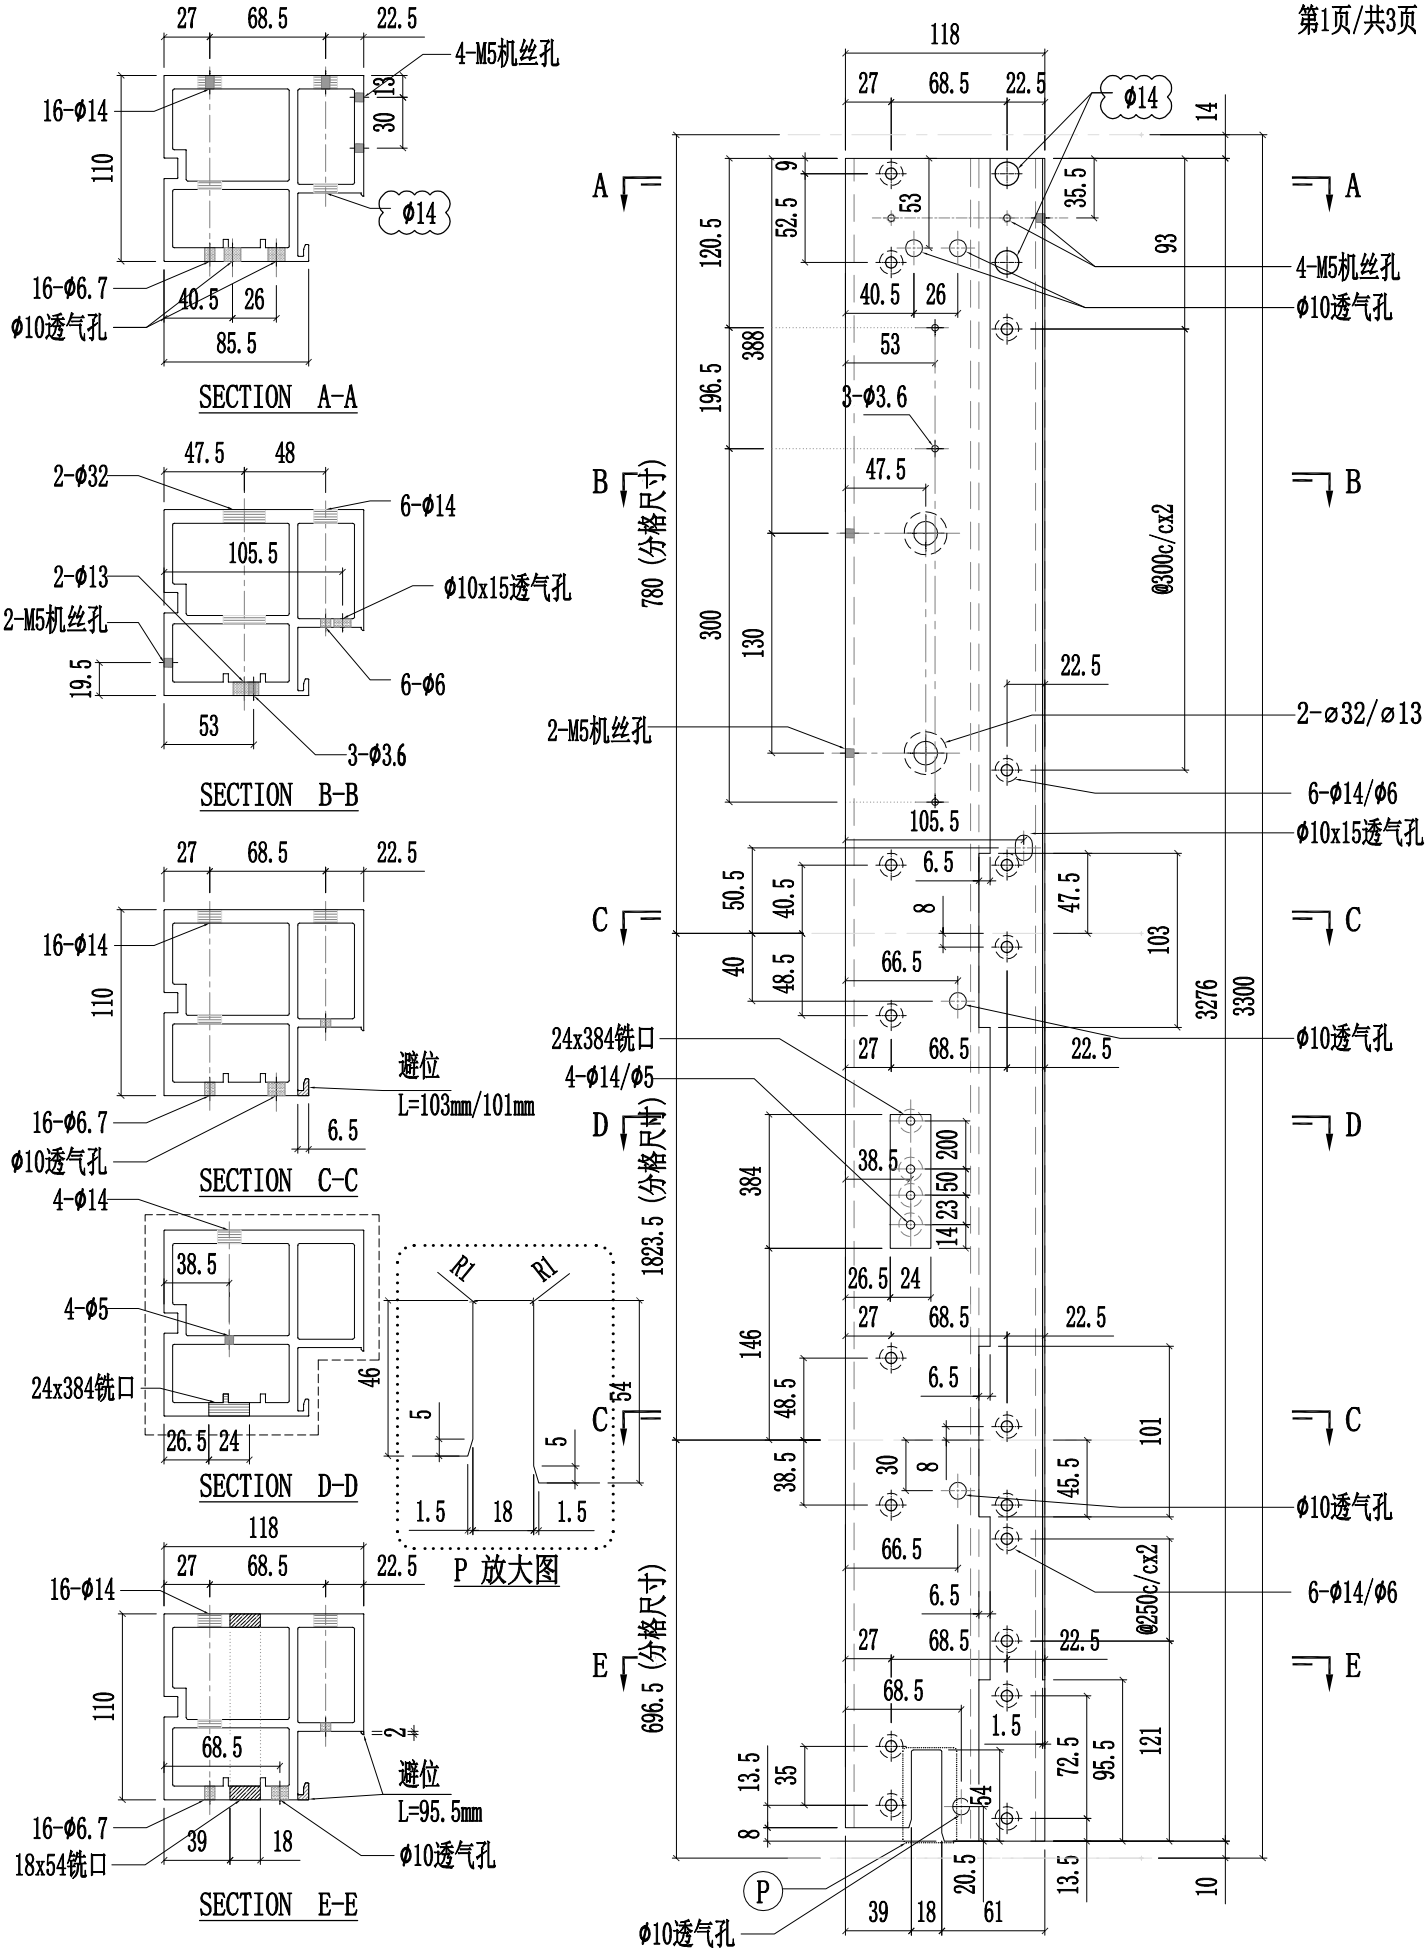


美特鋁質有限公司 MIDI Aluminium Fabricator Ltd.														
修改	A	B	D	採用	工廠	✓	地盤	-	工程號	J857	類別		物料號	-
日期	03.16	03.26	05.14	材料顏色	AL2:ECK3X10063S-XF1				地盤	啟德6552	制圖	陈梓豪 20220211	圖號	X86055-P07
									图纸名称	铝料加工图	復核	練松文 20220213	數量	-
									材料	X86055	批准	林仁安 20220215	單件重量	- (KG)

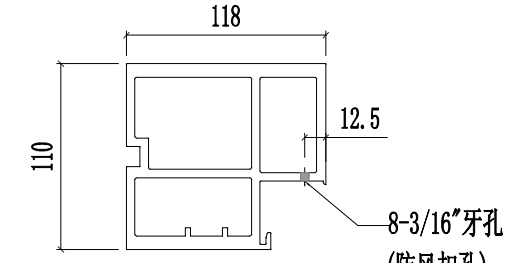


SECTION F-F

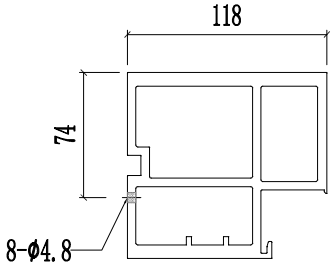

SECTION G-G

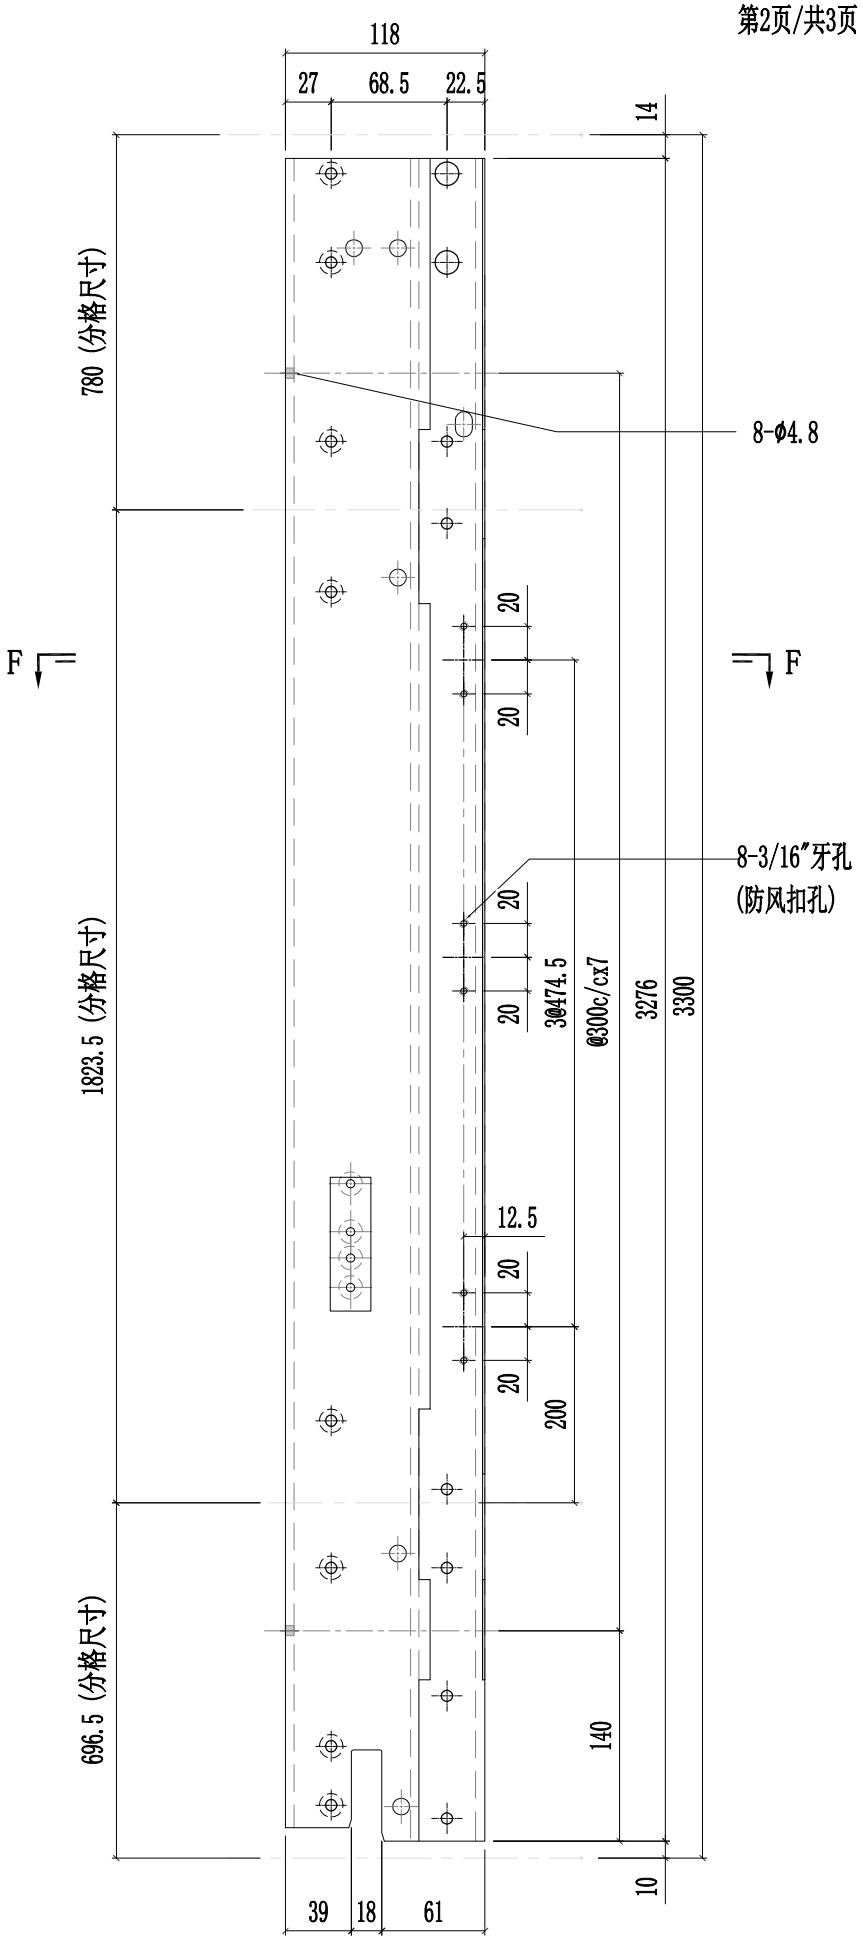



美特鋁質有限公司 MIDI Aluminium Fabricator Ltd.														
									工程號	J857	類別		物料號	-
									地盘	啟德6552	制圖	陈梓豪 20220211	圖號	X86055-P07
修改	A	B	D	採用	工廠	✓	地盤	-	图纸名称	铝料加工图	復核	練松文 20220213	數量	-
日期	03.16	04.20	05.14	材料颜色	AL2:ECX3X10063S-XF1				材料	X86055	批准	林仁安 20220215	單件重量	- (KG)

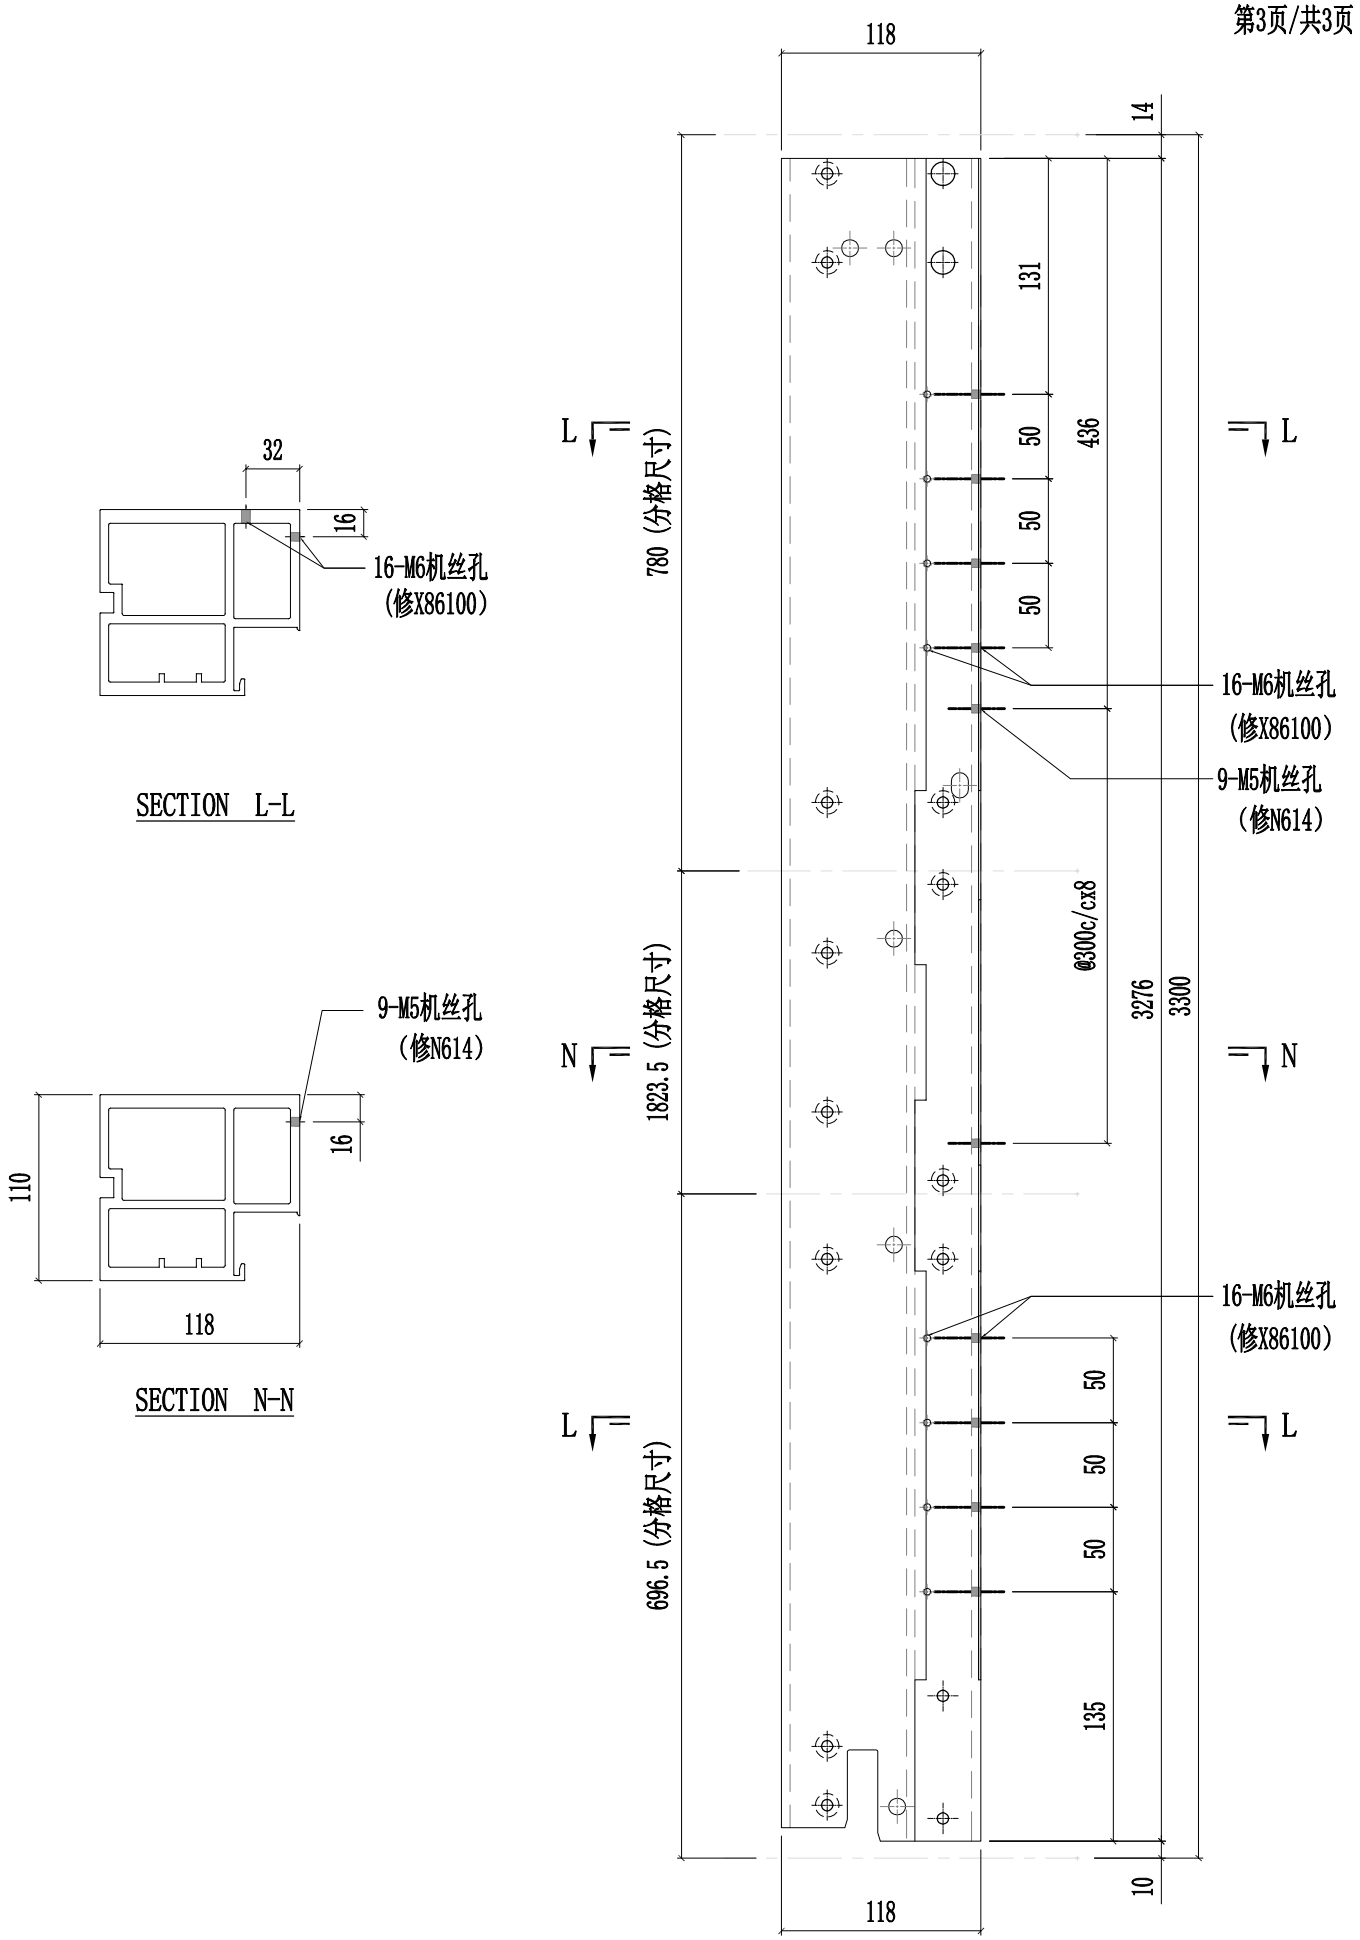


美特鋁質有限公司 MIDI Aluminium Fabricator Ltd.														
修改	A	B	D	採用	工廠	✓	地盤	-	图纸名称	铝料加工图	復核	練松文	20220213	數量	-
日期	03.16	03.26	05.14	材料颜色	AL2:ECK3X10063S-XF1				材料	X86055	批准	林仁安	20220215	單件重量	- (KG)

工程號	J857	類別		物料號	-		
地盘	啟德6552	制圖	陈梓豪	20220211	圖號	X86055-P08	

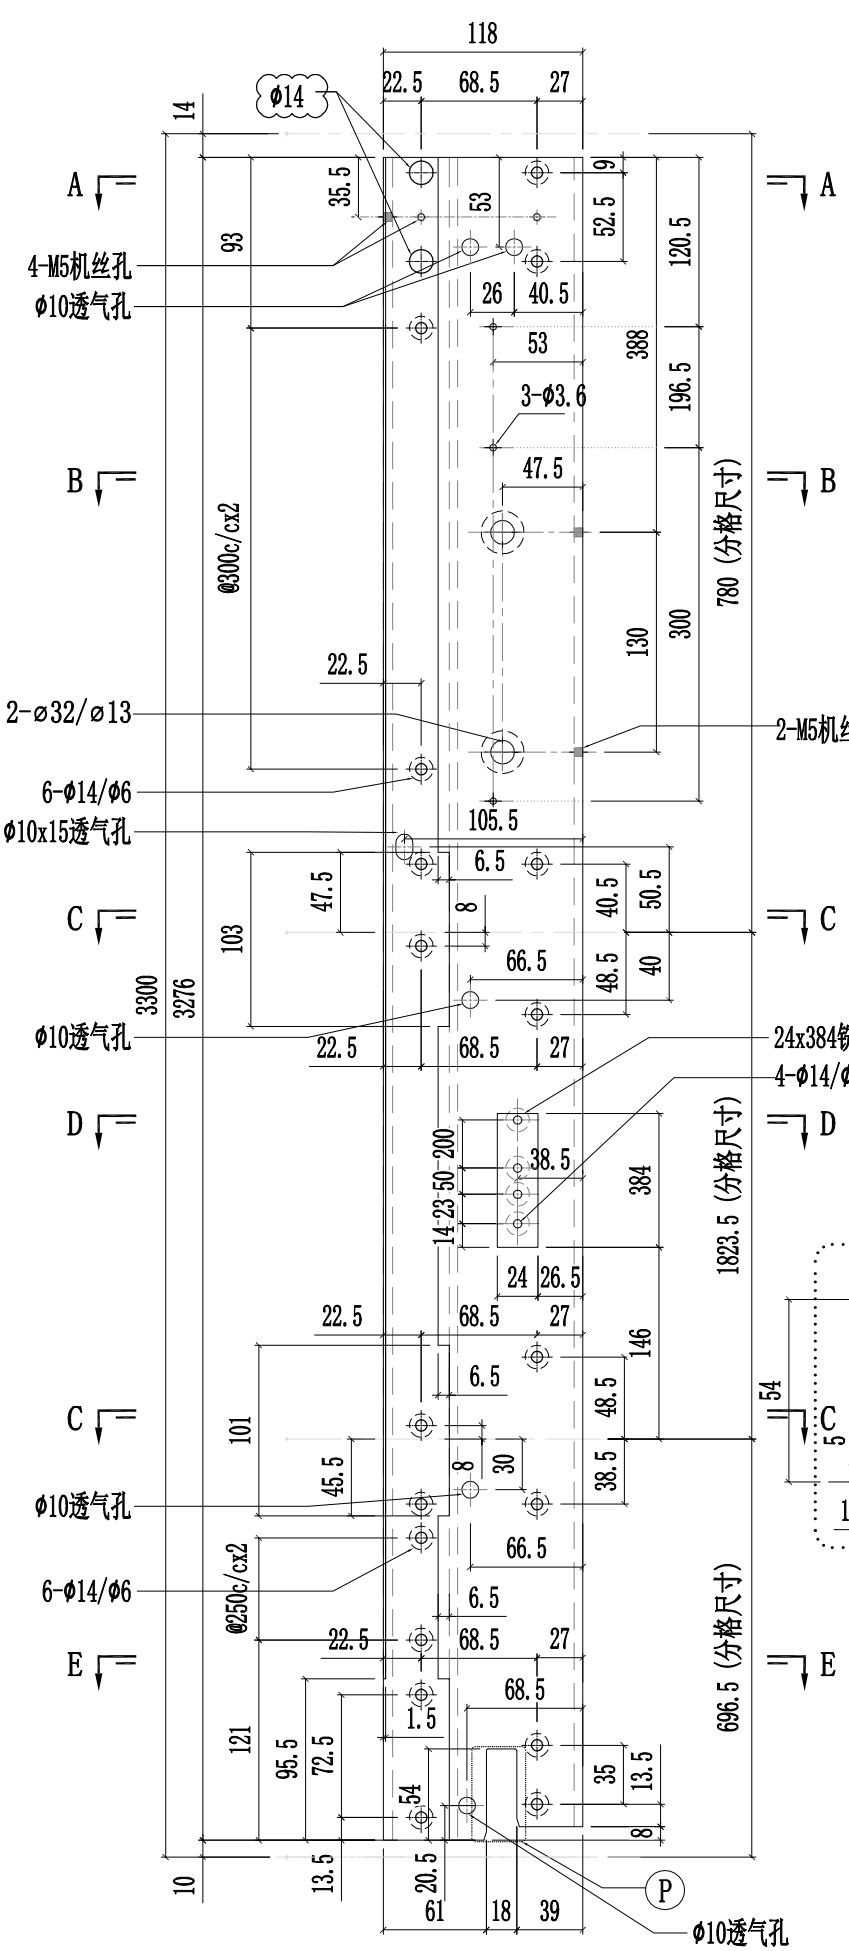


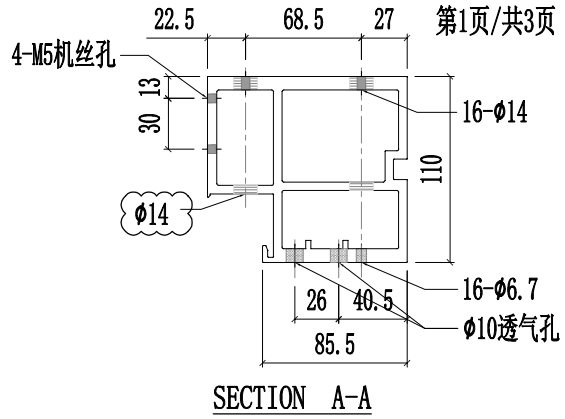


SECTION A-A

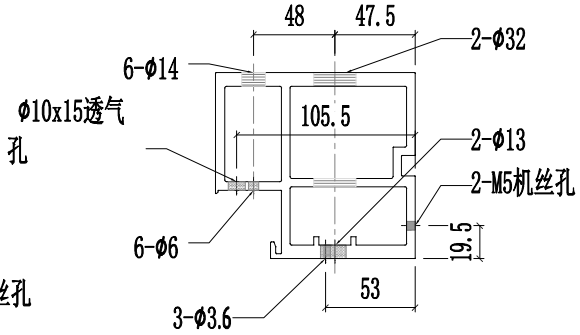


SECTION B-B

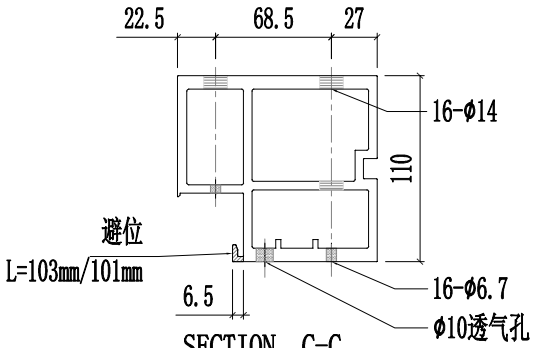


SECTION C-C

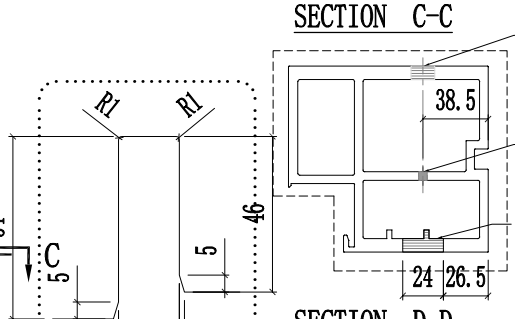

SECTION D-D

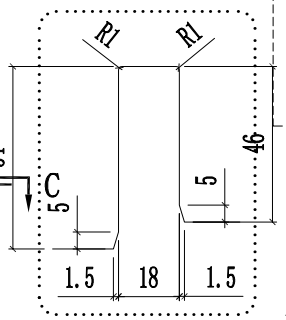



P 放大图

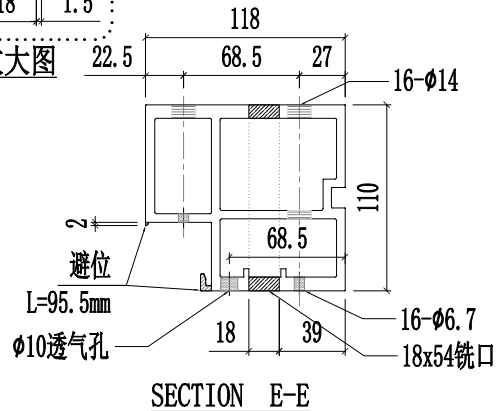


SECTION E-E

美特鋁質有限公司 MIDI Aluminium Fabricator Ltd.													
								工程號	J857	類別		物料號	-	
								地盤	啟德6552	制圖	陈梓豪 20220211	圖號	X86055-P08
修改	A	B	D	採用	工廠	✓	地盤	图纸名称	铝料加工图	復核	練松文 20220213	數量	-
日期	03.16	03.26	05.14	材料颜色	AL2:ECK3X10063S-XF1		-	材料	X86055	批准	林仁安 20220215	單件重量	- (KG)

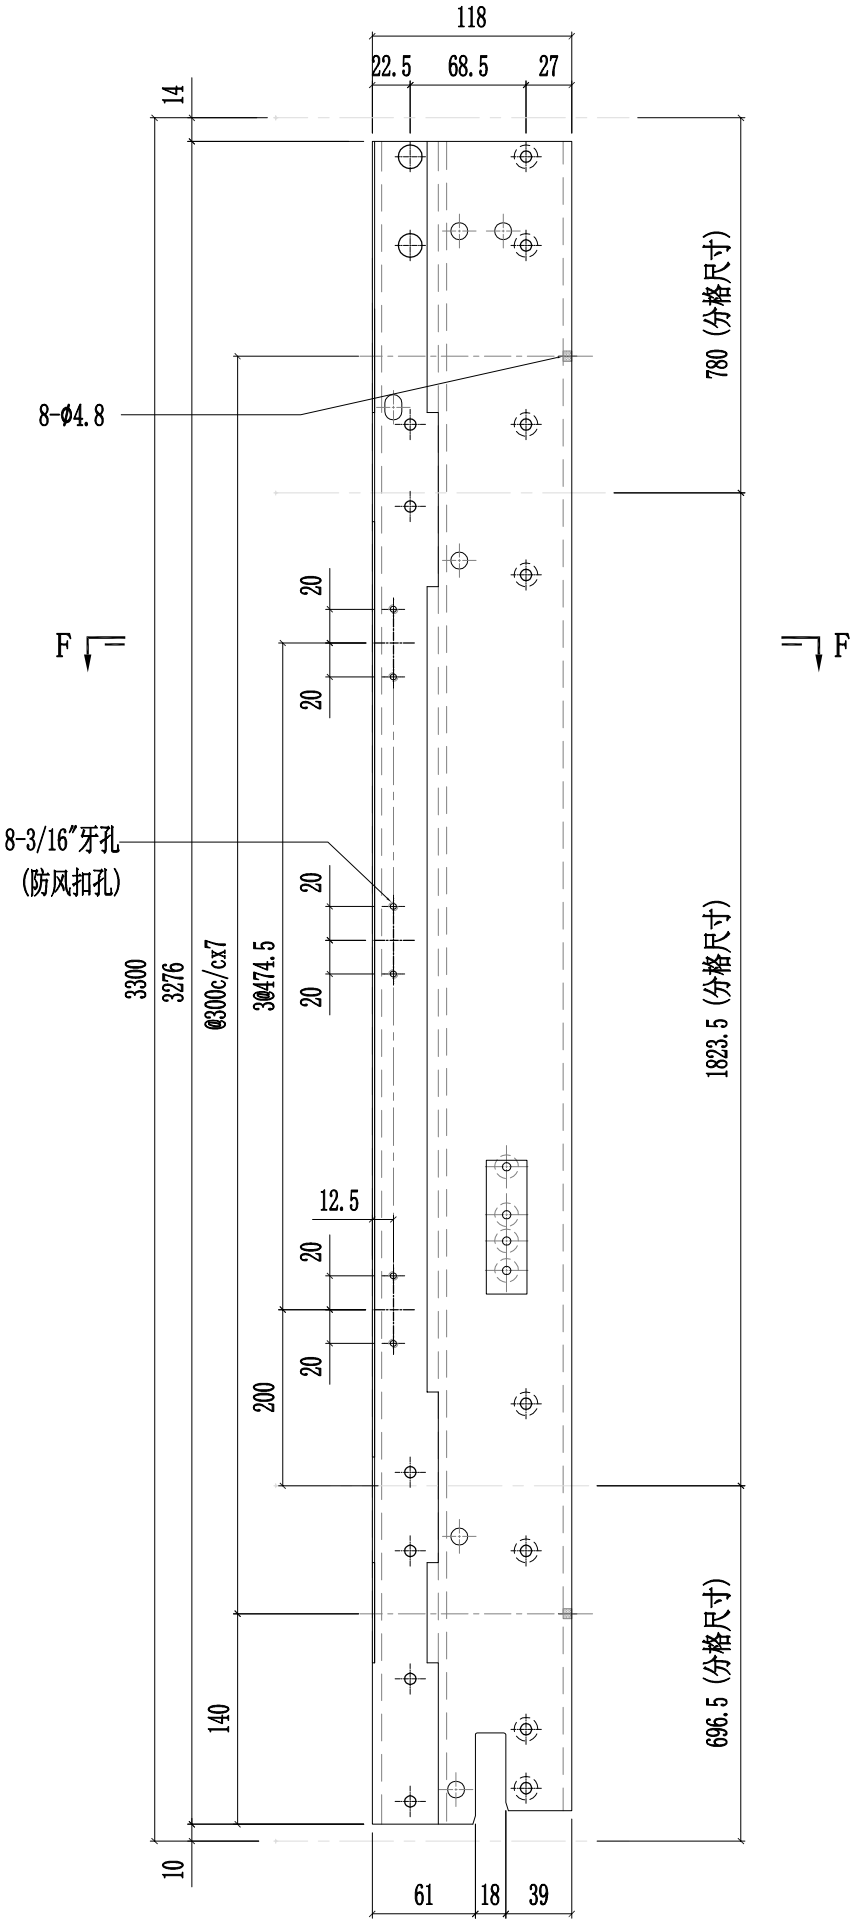

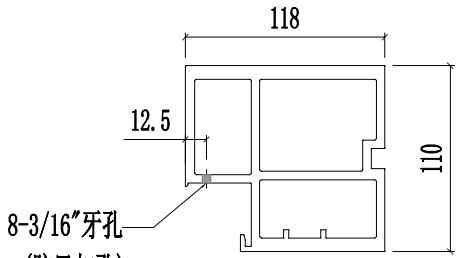



SECTION F-F

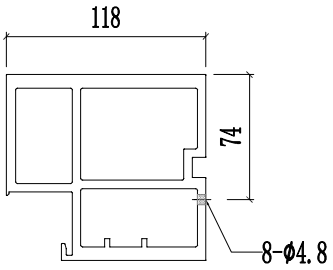


SECTION G-G

美特鋁質有限公司 MIDI Aluminium Fabricator Ltd.														
									工程號	J857	類別		物料號	-
									地盘	啟德6552	制圖	陈梓豪 20220211	圖號	X86055-P08
修改	A	B	D	採用	工廠	✓	地盤	-	图纸名称	铝料加工图	復核	練松文 20220213	數量	-
日期	03.16	04.20	05.14	材料颜色		AL2:ECK3X10063S-XF1			材料	X86055	批准	林仁安 20220215	單件重量	- (KG)

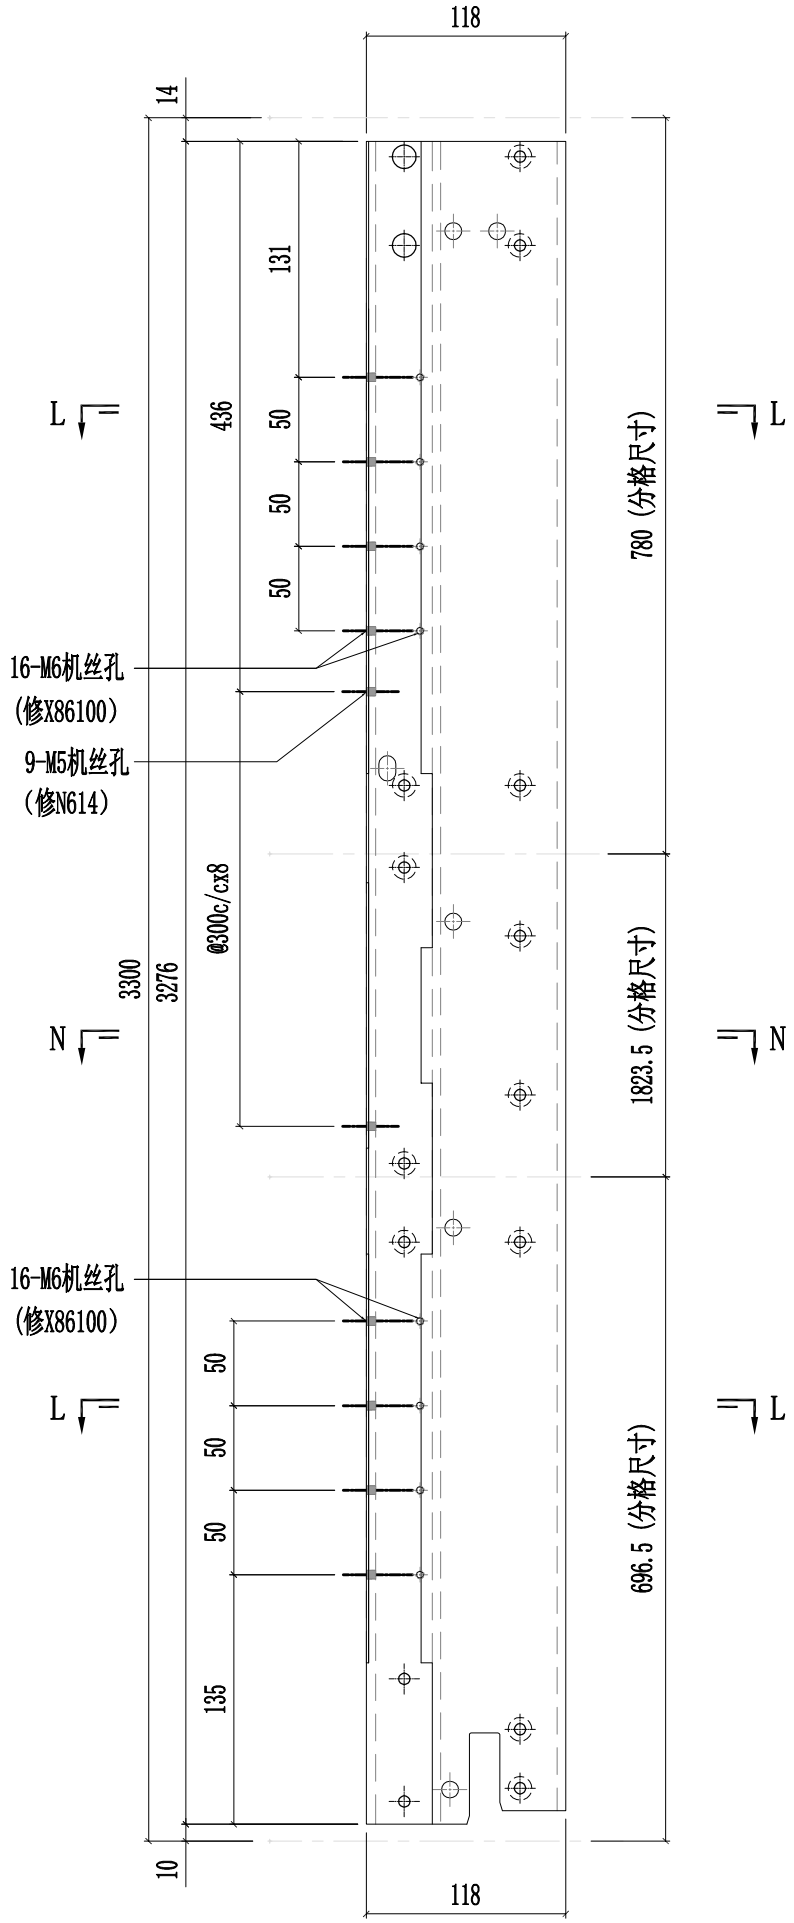

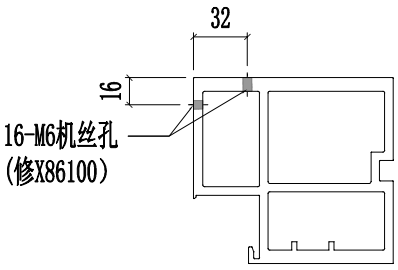


SECTION L-L

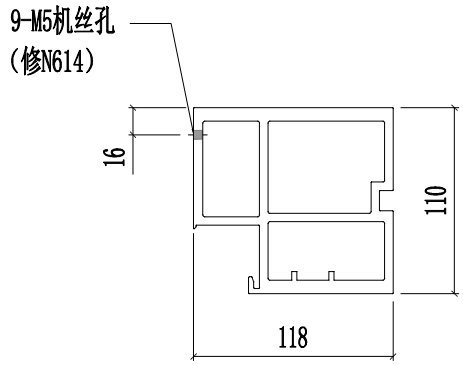

SECTION N-N

美特鋁質有限公司 MIDI Aluminium Fabricator Ltd.														
修改	A	B	D	採用	工廠	✓	地盤	-	图纸名称	铝料加工图	復核	練松文	20220213	數量	-
日期	03.16	03.26	05.14	材料颜色	AL2:ECK3X10063S-XF1				材料	X86055	批准	林仁安	20220215	單件重量	- (KG)

工程號	J857	類別		物料號	-		
地盘	啟德6552	制圖	陈梓豪	20220211	圖號	X86055-P09	

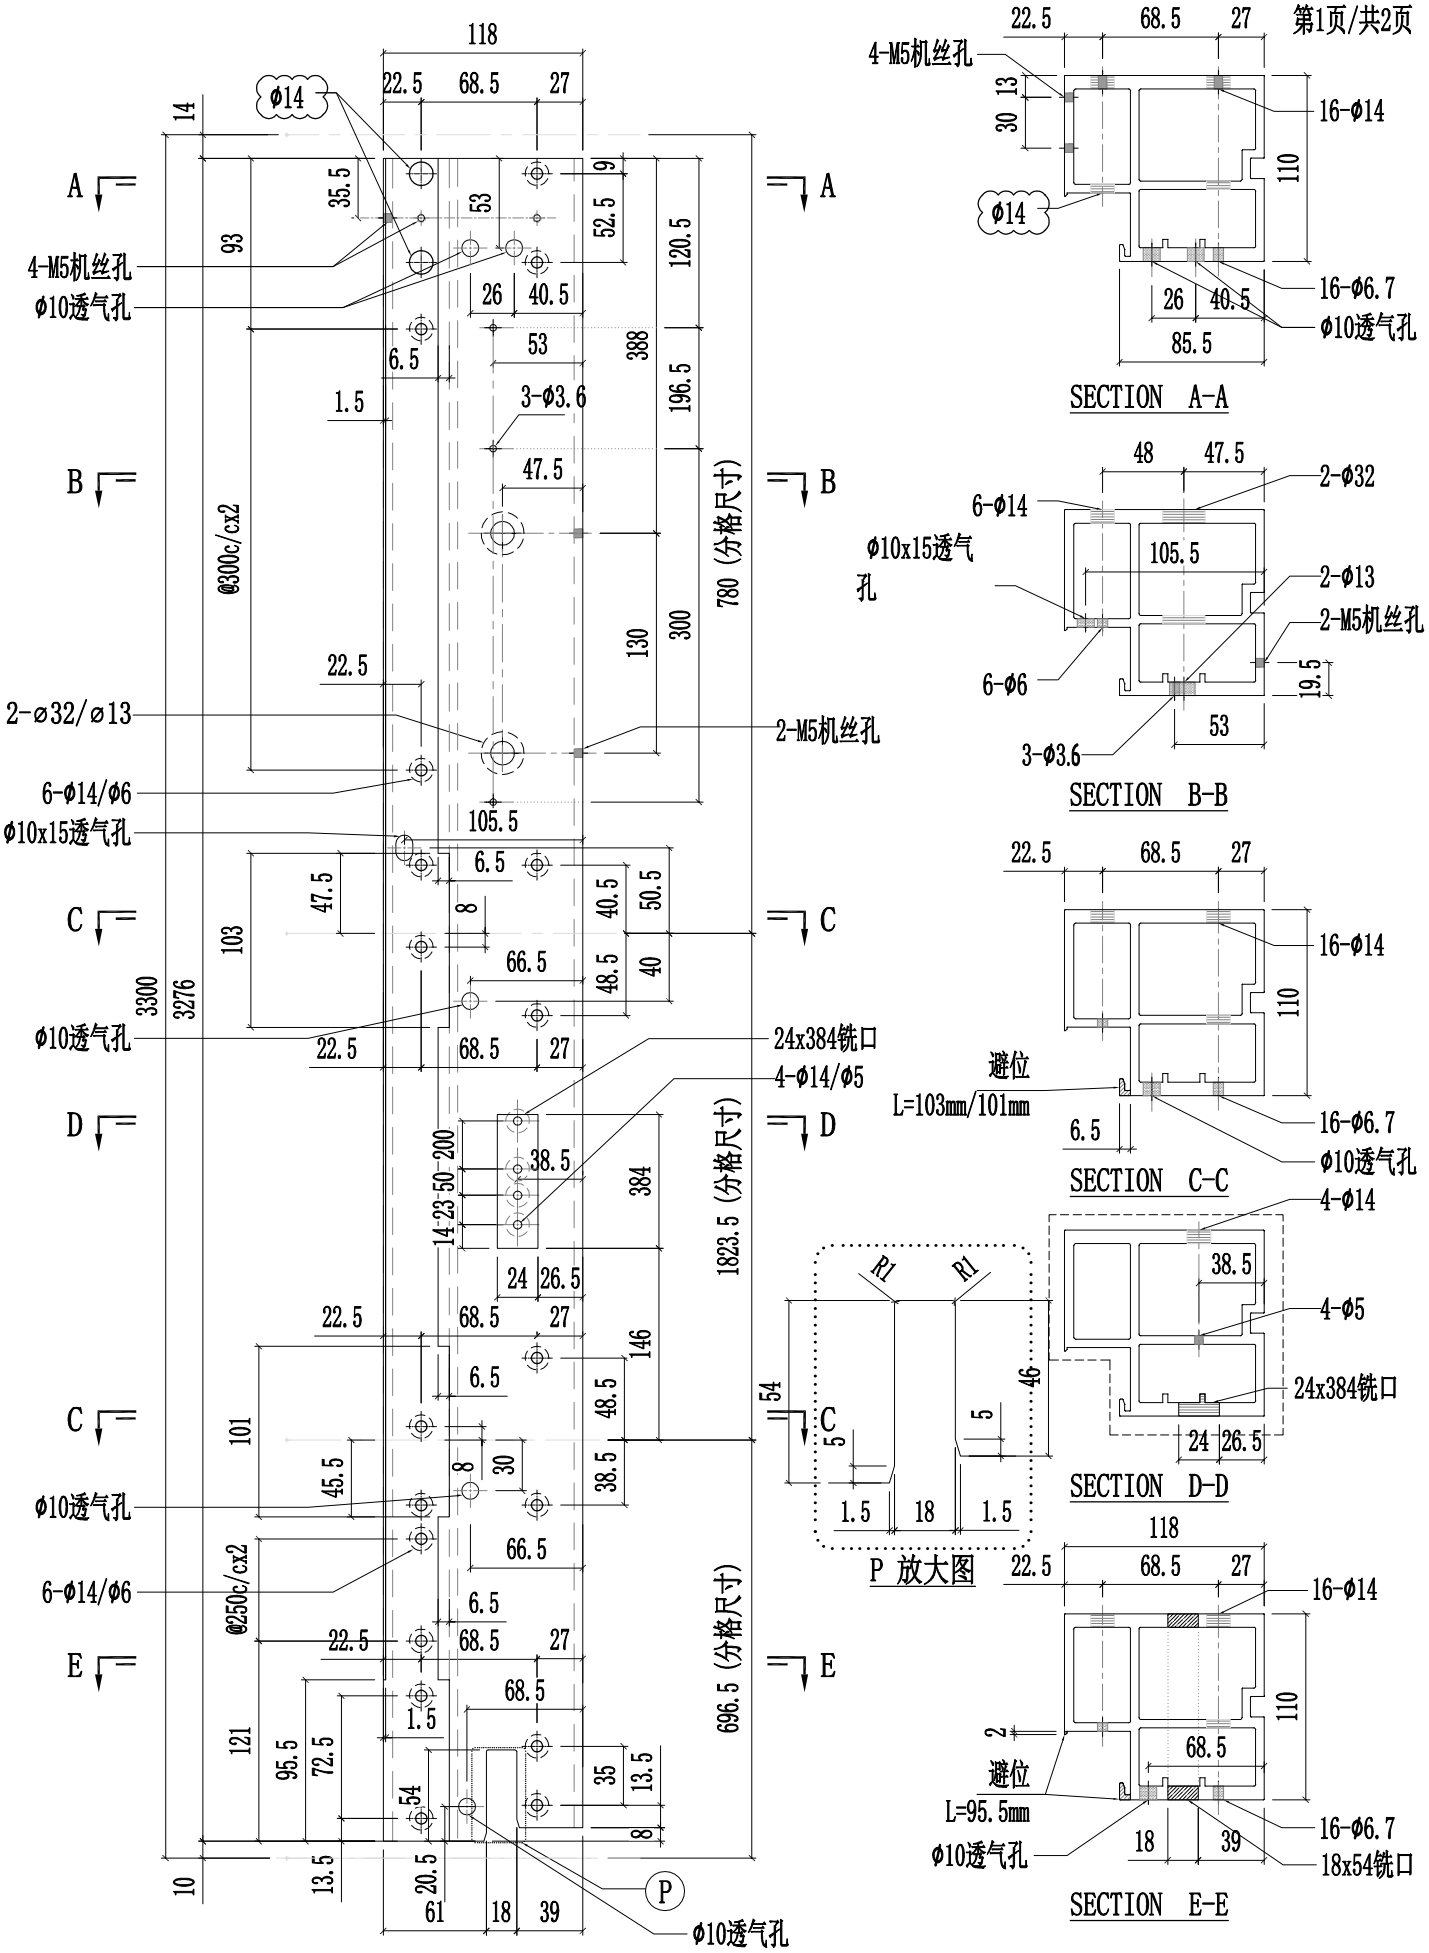

SECTION A-A

SECTION B-B


SECTION C-C


SECTION D-D

P 放大图


SECTION E-E

美特鋁質有限公司 MIDI Aluminium Fabricator Ltd.													
								工程號	J857	類別		物料號	-	
								地盤	啟德6552	制圖	陈梓豪 20220211	圖號	X86055-P09
修改	A	B	D	採用	工廠	✓	地盤	-	图纸名称	铝料加工图	復核	練松文 20220213	數量	-
日期	03.16	03.26	05.14	材料颜色		AL2:ECK3X10063S-XF1			材料	X86055	批准	林仁安 20220215	單件重量	- (KG)

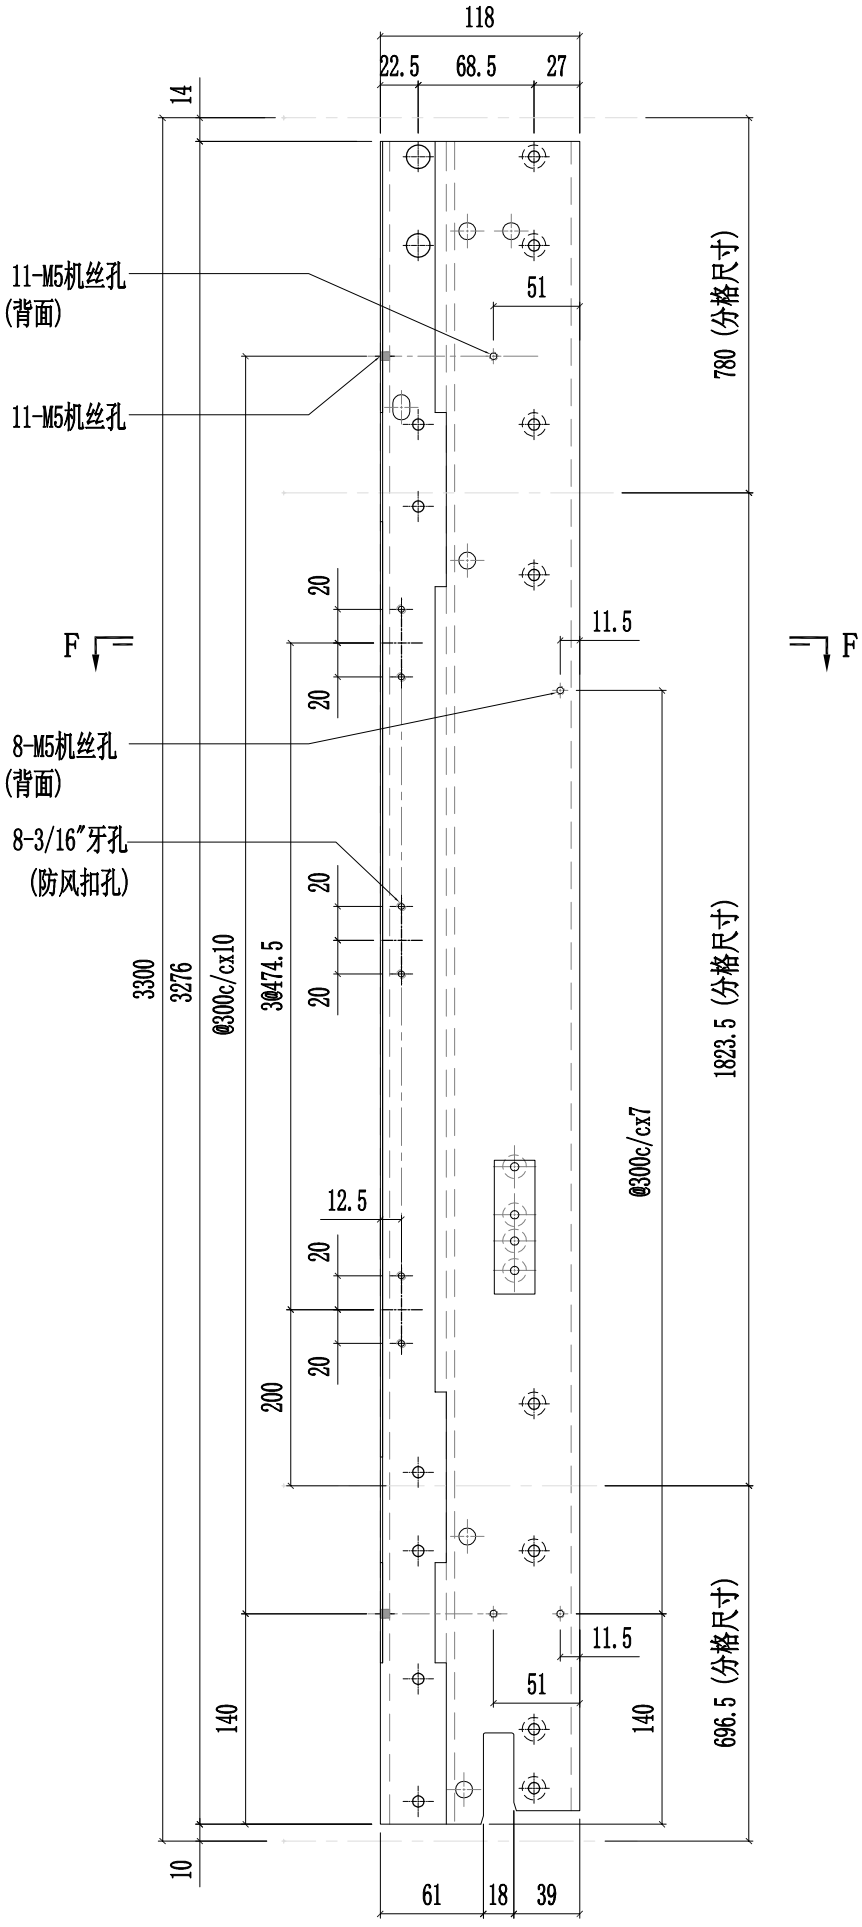

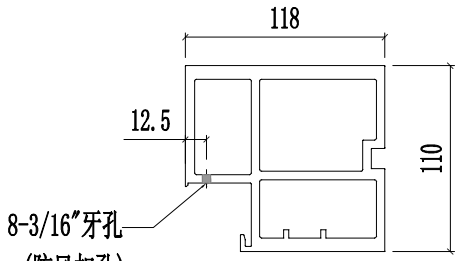


SECTION F-F

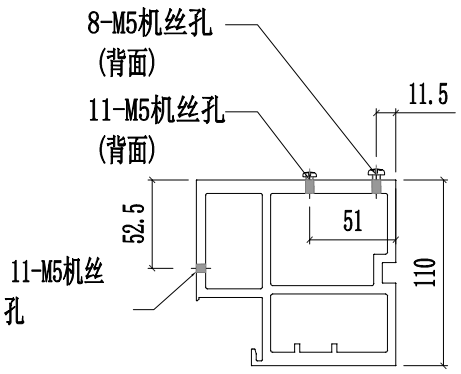


SECTION G-G


美特鋁質有限公司 MIDI Aluminium Fabricator Ltd.														
修改	A	B	D	採用	工廠	✓	地盤	-	工程號	J857	類別		物料號	-		
日期	03.16	03.26	05.14	材料顏色	AL2:ECK3X10063S-XF1				地盤	啟德6552	制圖	陳梓豪 20220211	圖號	X86055-P10
									图纸名称	铝料加工图	復核	練松文 20220213	數量	-
									材料	X86055	批准	林仁安 20220215	單件重量	- (KG)

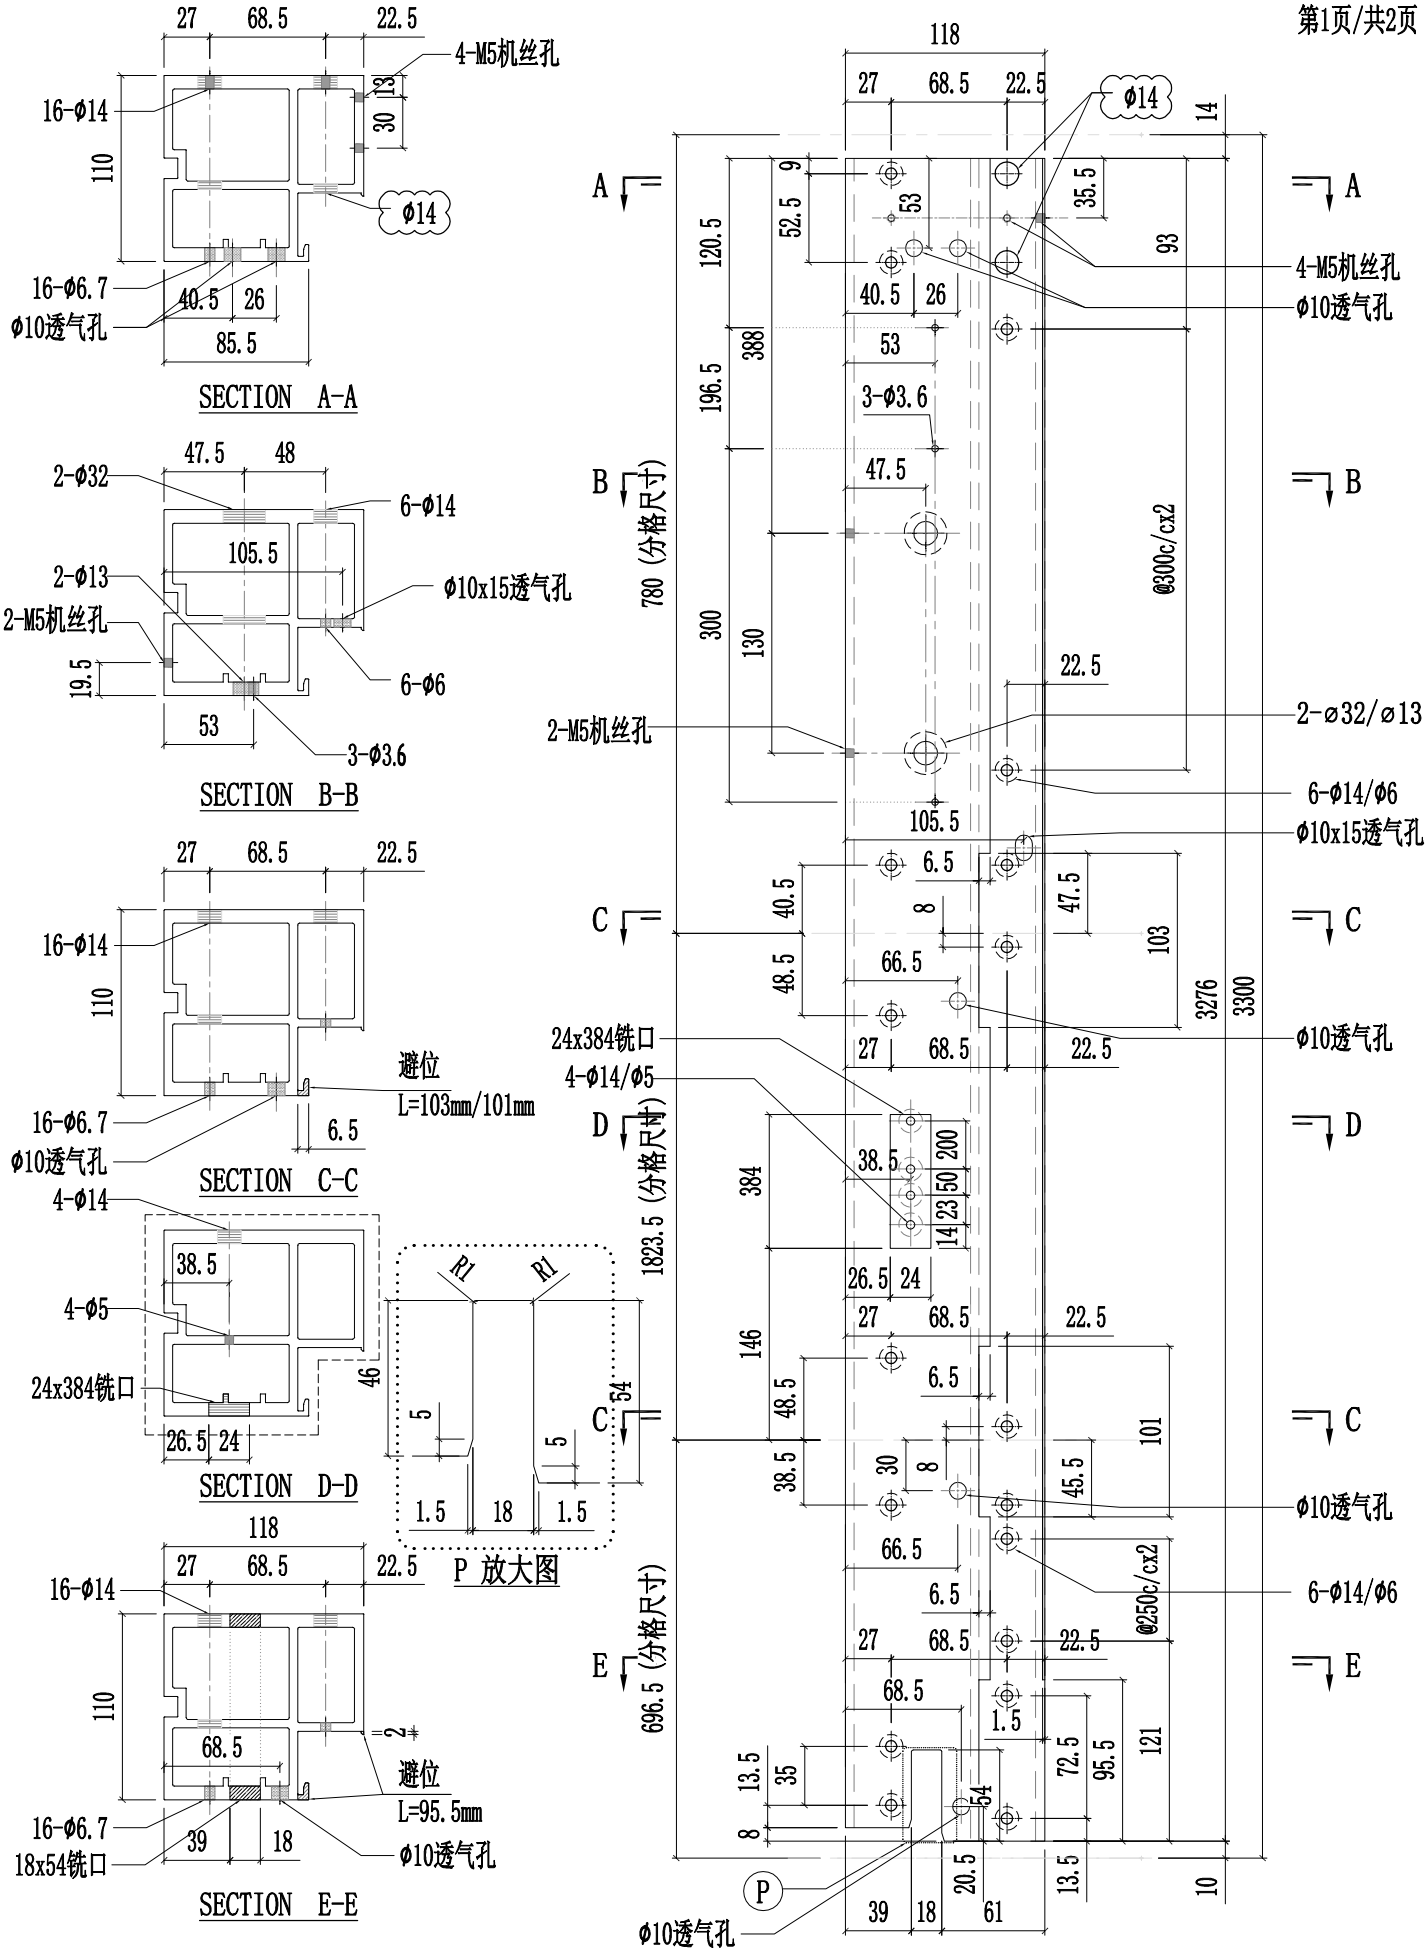


美特鋁質有限公司 MIDI Aluminium Fabricator Ltd.														
修改	A	B	D	採用	工廠	✓	地盤	-	工程號	J857	類別		物料號	-
日期	03.16	03.26	05.14	材料顏色	AL2:ECK3X10063S-XF1				地盤	啟德6552	制圖	陈梓豪 20220211	圖號	X86055-P10
									图纸名称	铝料加工图	復核	練松文 20220213	數量	-
									材料	X86055	批准	林仁安 20220215	單件重量	- (KG)

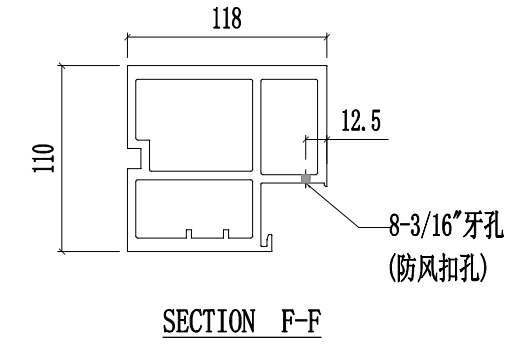

SECTION F-F

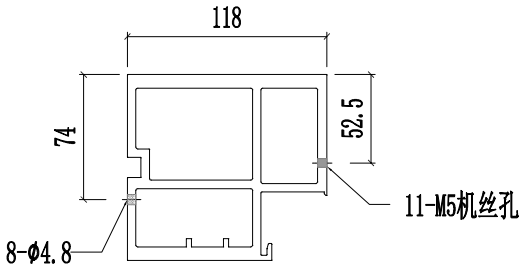


SECTION G-G

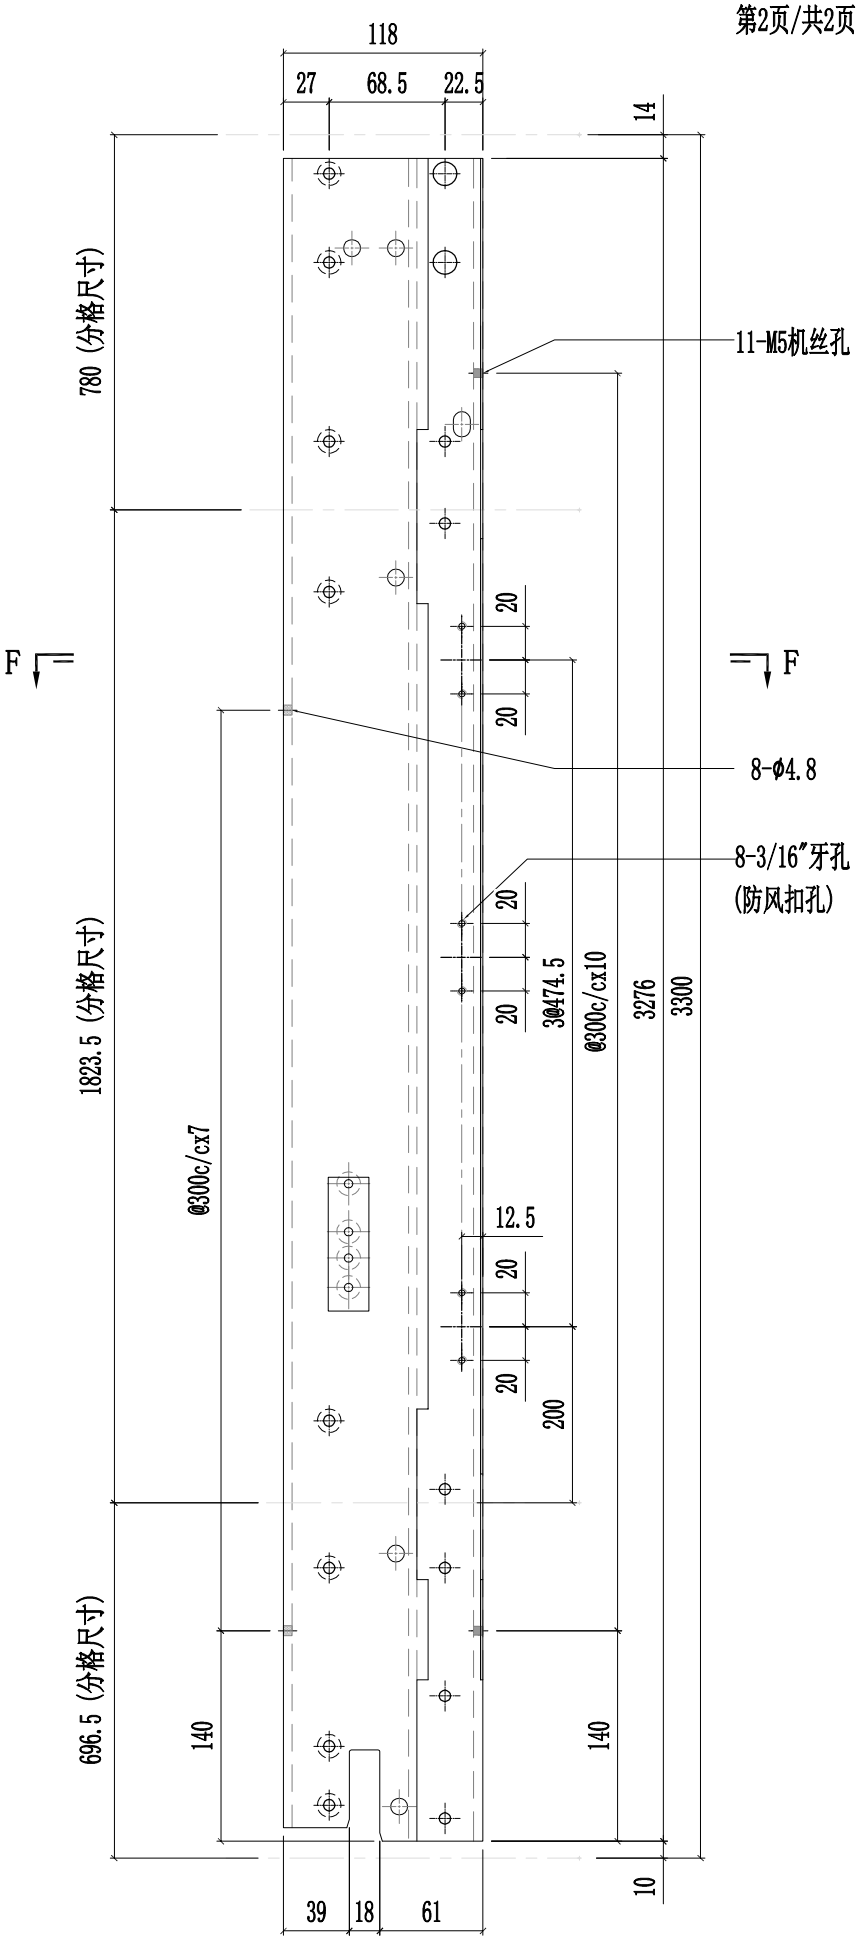

美特鋁質有限公司 MIDI Aluminium Fabricator Ltd.														
修改	A	B	D	採用	工廠	✓	地盤	-	图纸名称	铝料加工图	復核	練松文	20220213	數量	-
日期	03.16	03.26	05.14	材料颜色	AL2:ECK3X10063S-XF1				材料	X86055	批准	林仁安	20220215	單件重量	- (KG)

工程號	J857	類別		物料號	-		
地盘	啟德6552	制圖	陈梓豪	20220211	圖號	X86055-P11	

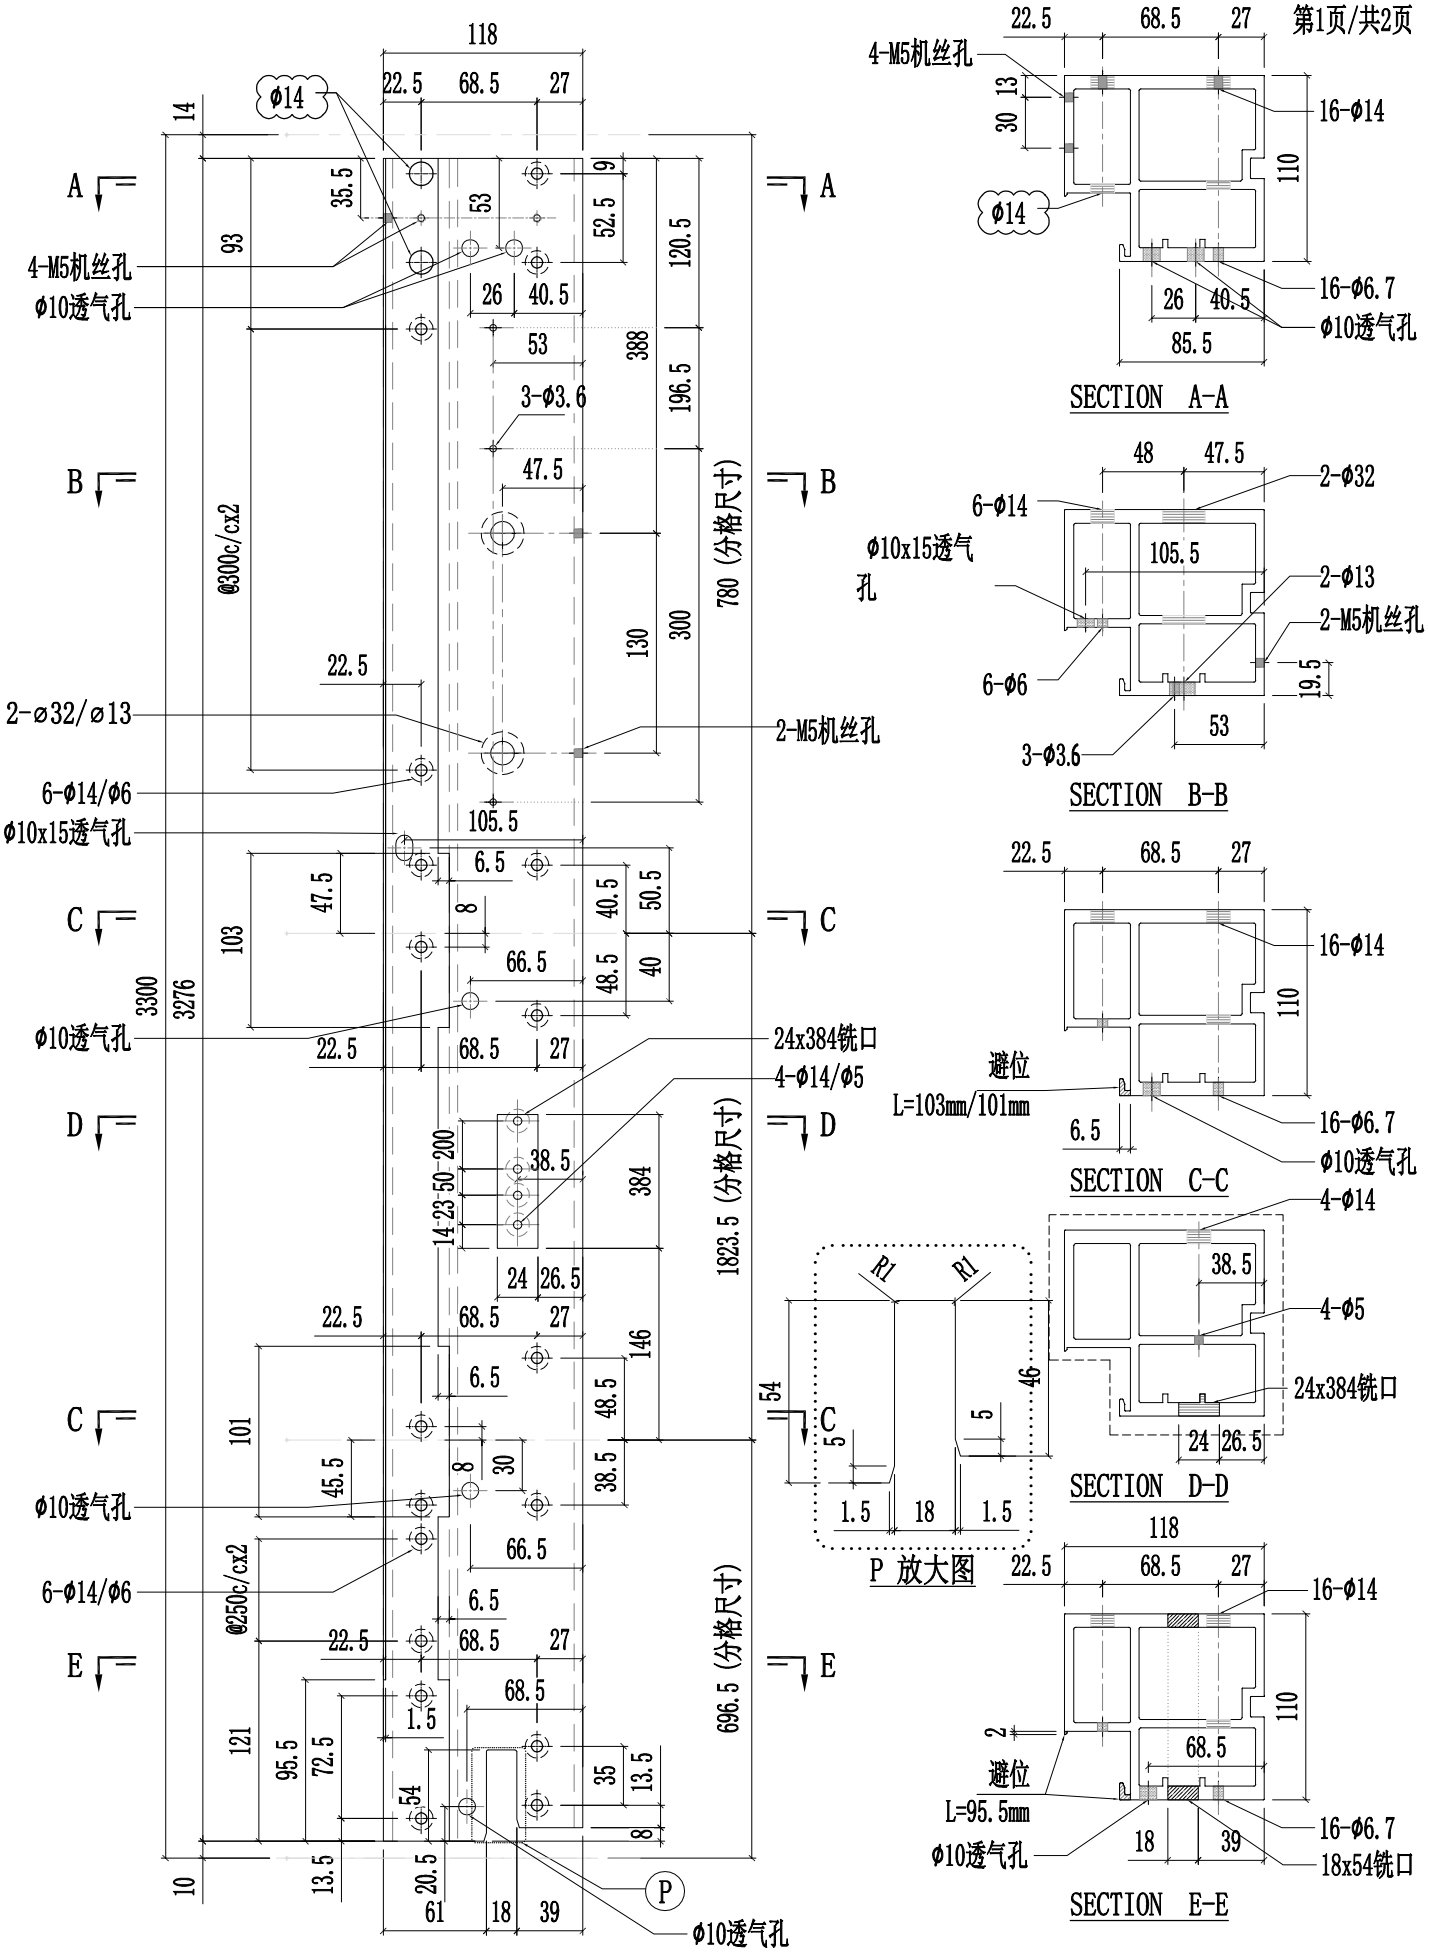

SECTION A-A

SECTION B-B


SECTION C-C


SECTION D-D

P 放大图


SECTION E-E

美特鋁質有限公司 MIDI Aluminium Fabricator Ltd.													
								工程號	J857	類別		物料號	-	
								地盤	啟德6552	制圖	陈梓豪 20220211	圖號	X86055-P11
修改	A	B	D	採用	工廠	✓	地盤	-	图纸名称	铝料加工图	復核	練松文 20220213	數量	-
日期	03.16	03.26	05.14	材料颜色		AL2:ECK3X10063S-XF1			材料	X86055	批准	林仁安 20220215	單件重量	- (KG)

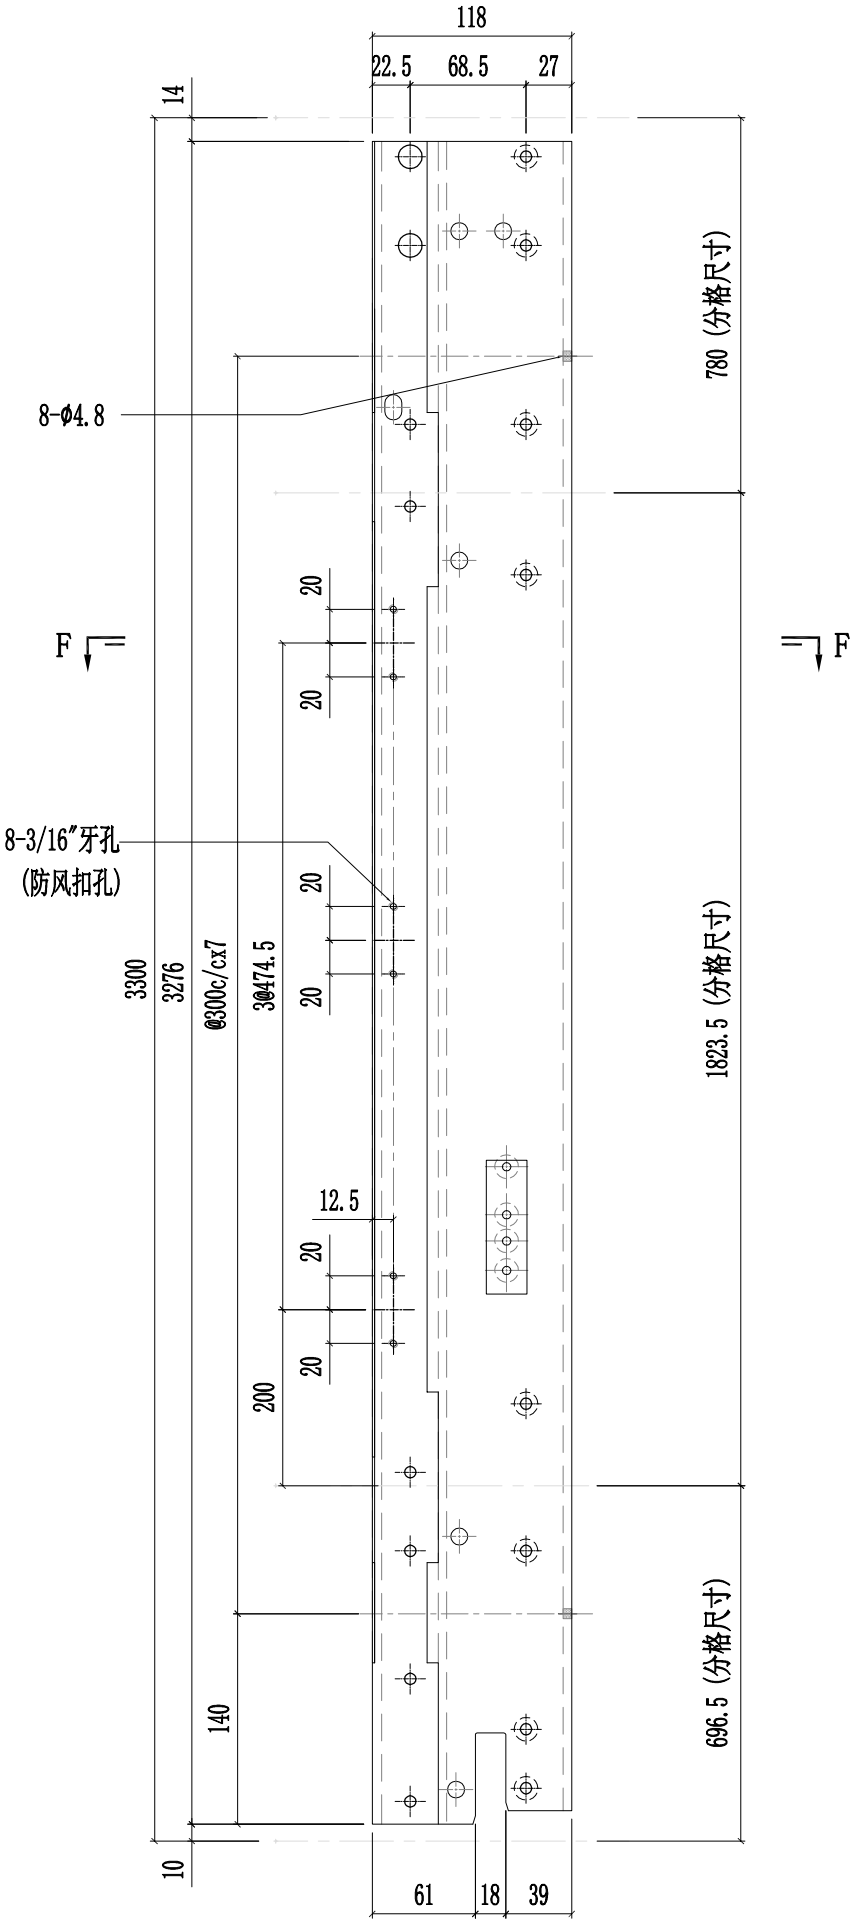

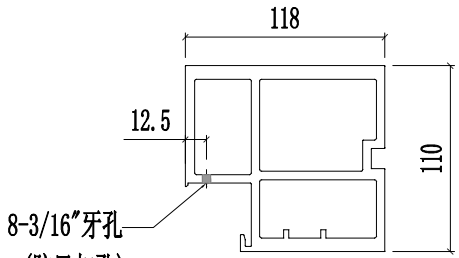


SECTION F-F

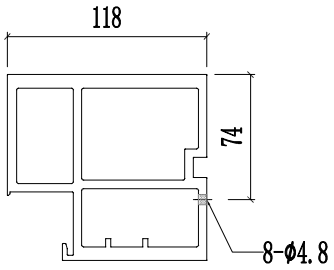


SECTION G-G


美特鋁質有限公司 MIDI Aluminium Fabricator Ltd.													
修改	A	B	D	採用	工廠	✓	地盤	-	工程號	J857	類別		物料號	-	
日期	03.16	03.26	05.14	材料顏色	AL2:ECK3X10063S-XF1				地盤	啟德6552	制圖	陳梓豪 20220211	圖號	X86055-P12	
									图纸名称	铝料加工图	復核	練松文 20220213	數量	-	
									材料	X86055	批准	林仁安 20220215	單件重量	-	(KG)

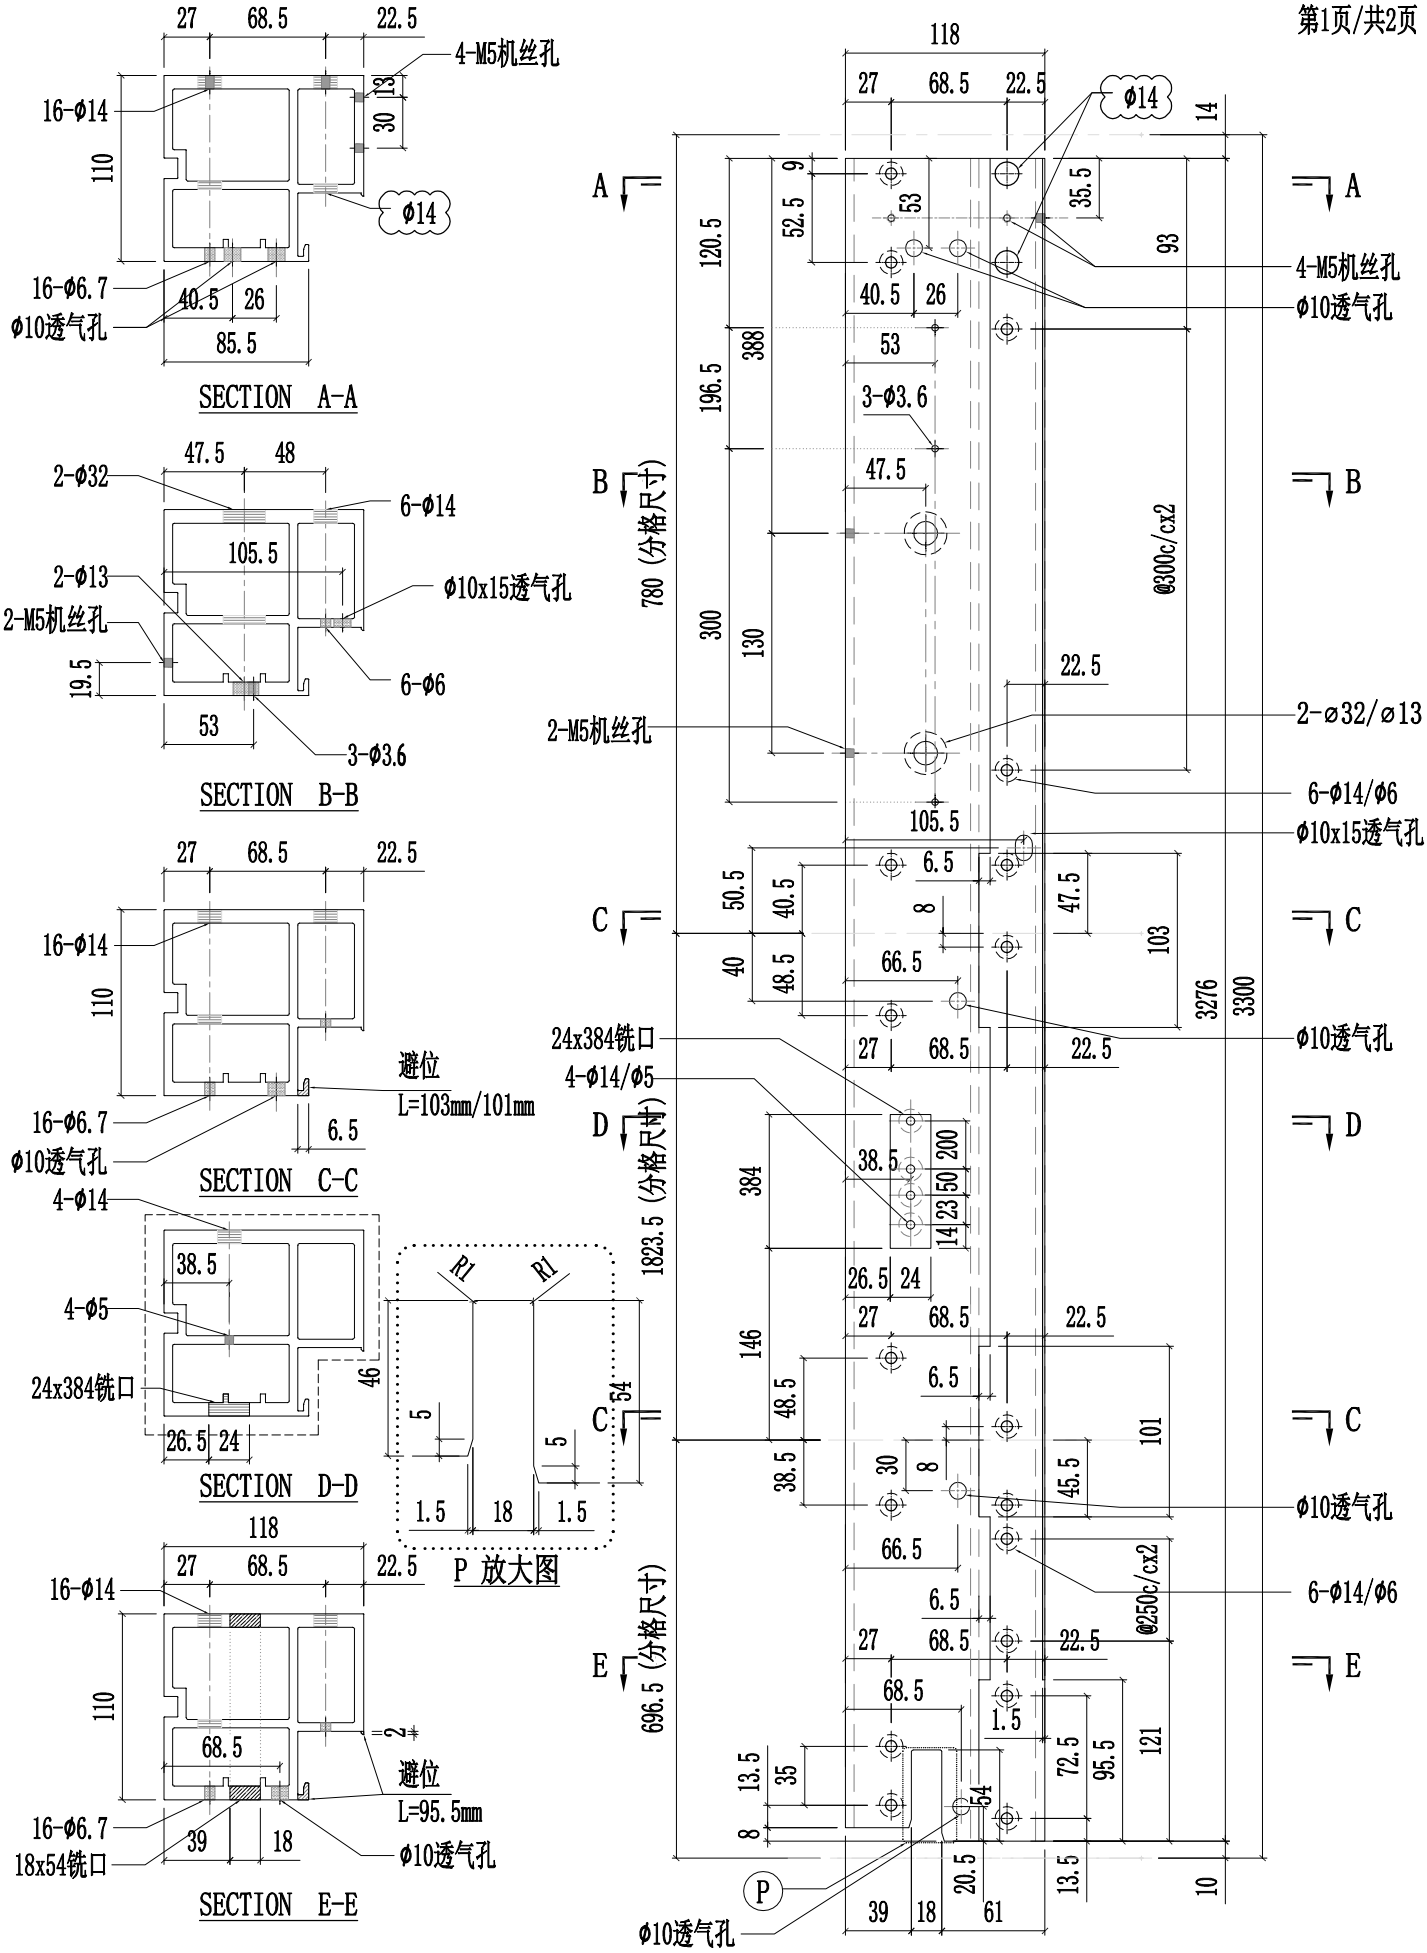

美特鋁質有限公司 MIDI Aluminium Fabricator Ltd.														
修改	A	B	D	採用	工廠	✓	地盤	-	工程號	J857	類別		物料號	-
日期	03.16	03.26	05.14	材料顏色	AL2:ECK3X10063S-XF1				地盤	啟德6552	制圖	陈梓豪 20220211	圖號	X86055-P12
									图纸名称	铝料加工图	復核	練松文 20220213	數量	-
									材料	X86055	批准	林仁安 20220215	單件重量	- (KG)

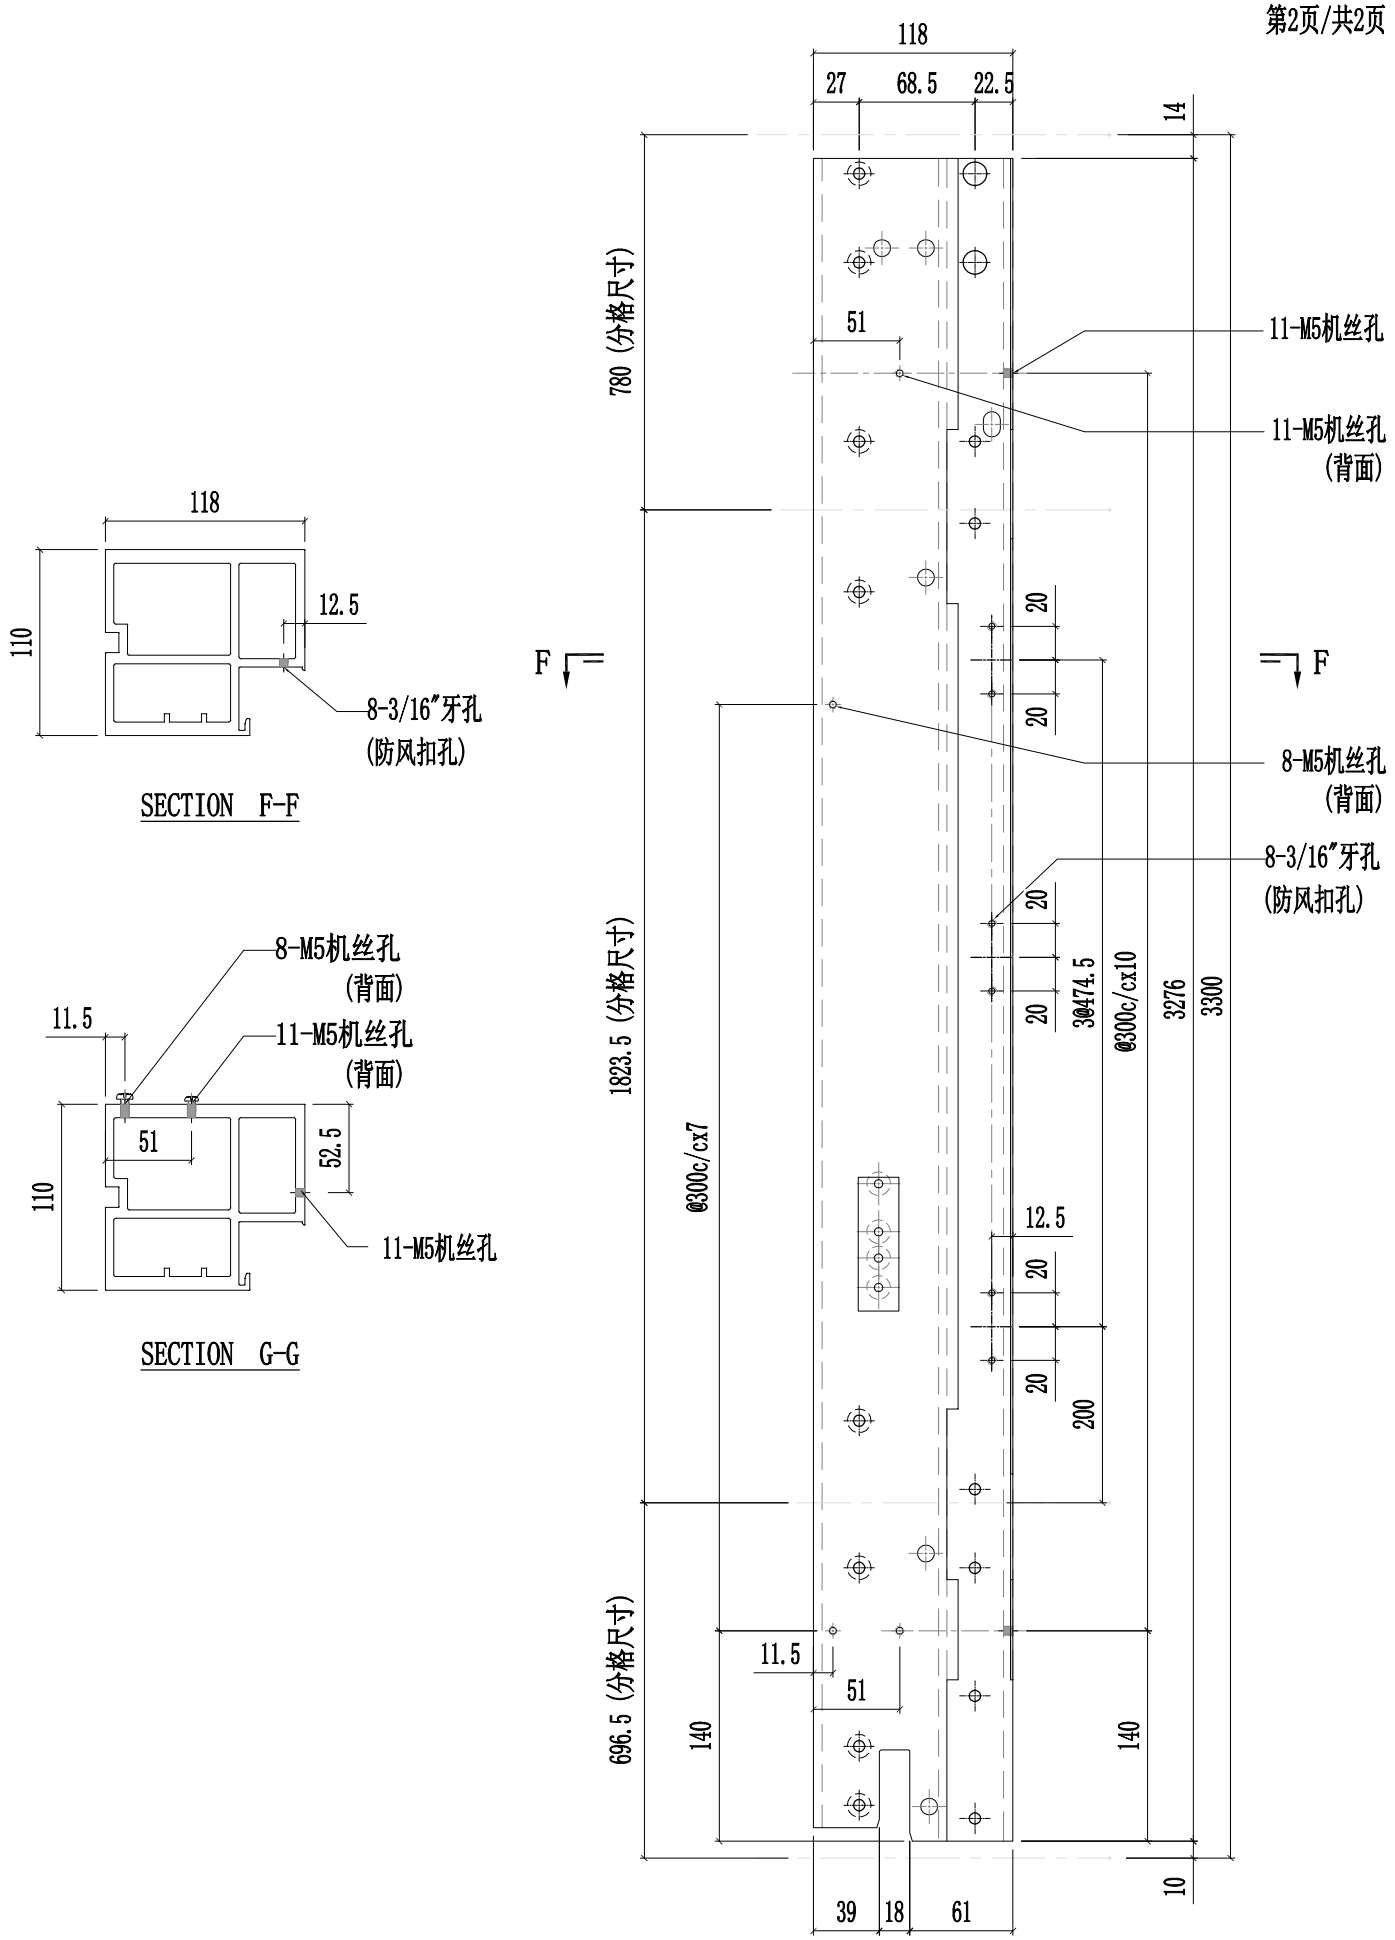

美特鋁質有限公司 MIDI Aluminium Fabricator Ltd.														
修改	A	B	D	採用	工廠	✓	地盤	-	工程號	J857	類別		物料號	-
日期	03.16	03.26	05.14	材料顏色	AL2:ECK3X10063S-XF1				地盤	啟德6552	制圖	陈梓豪 20220211	圖號	X86055-P13
									图纸名称	铝料加工图	復核	練松文 20220213	數量	-
									材料	X86055	批准	林仁安 20220215	單件重量	- (KG)

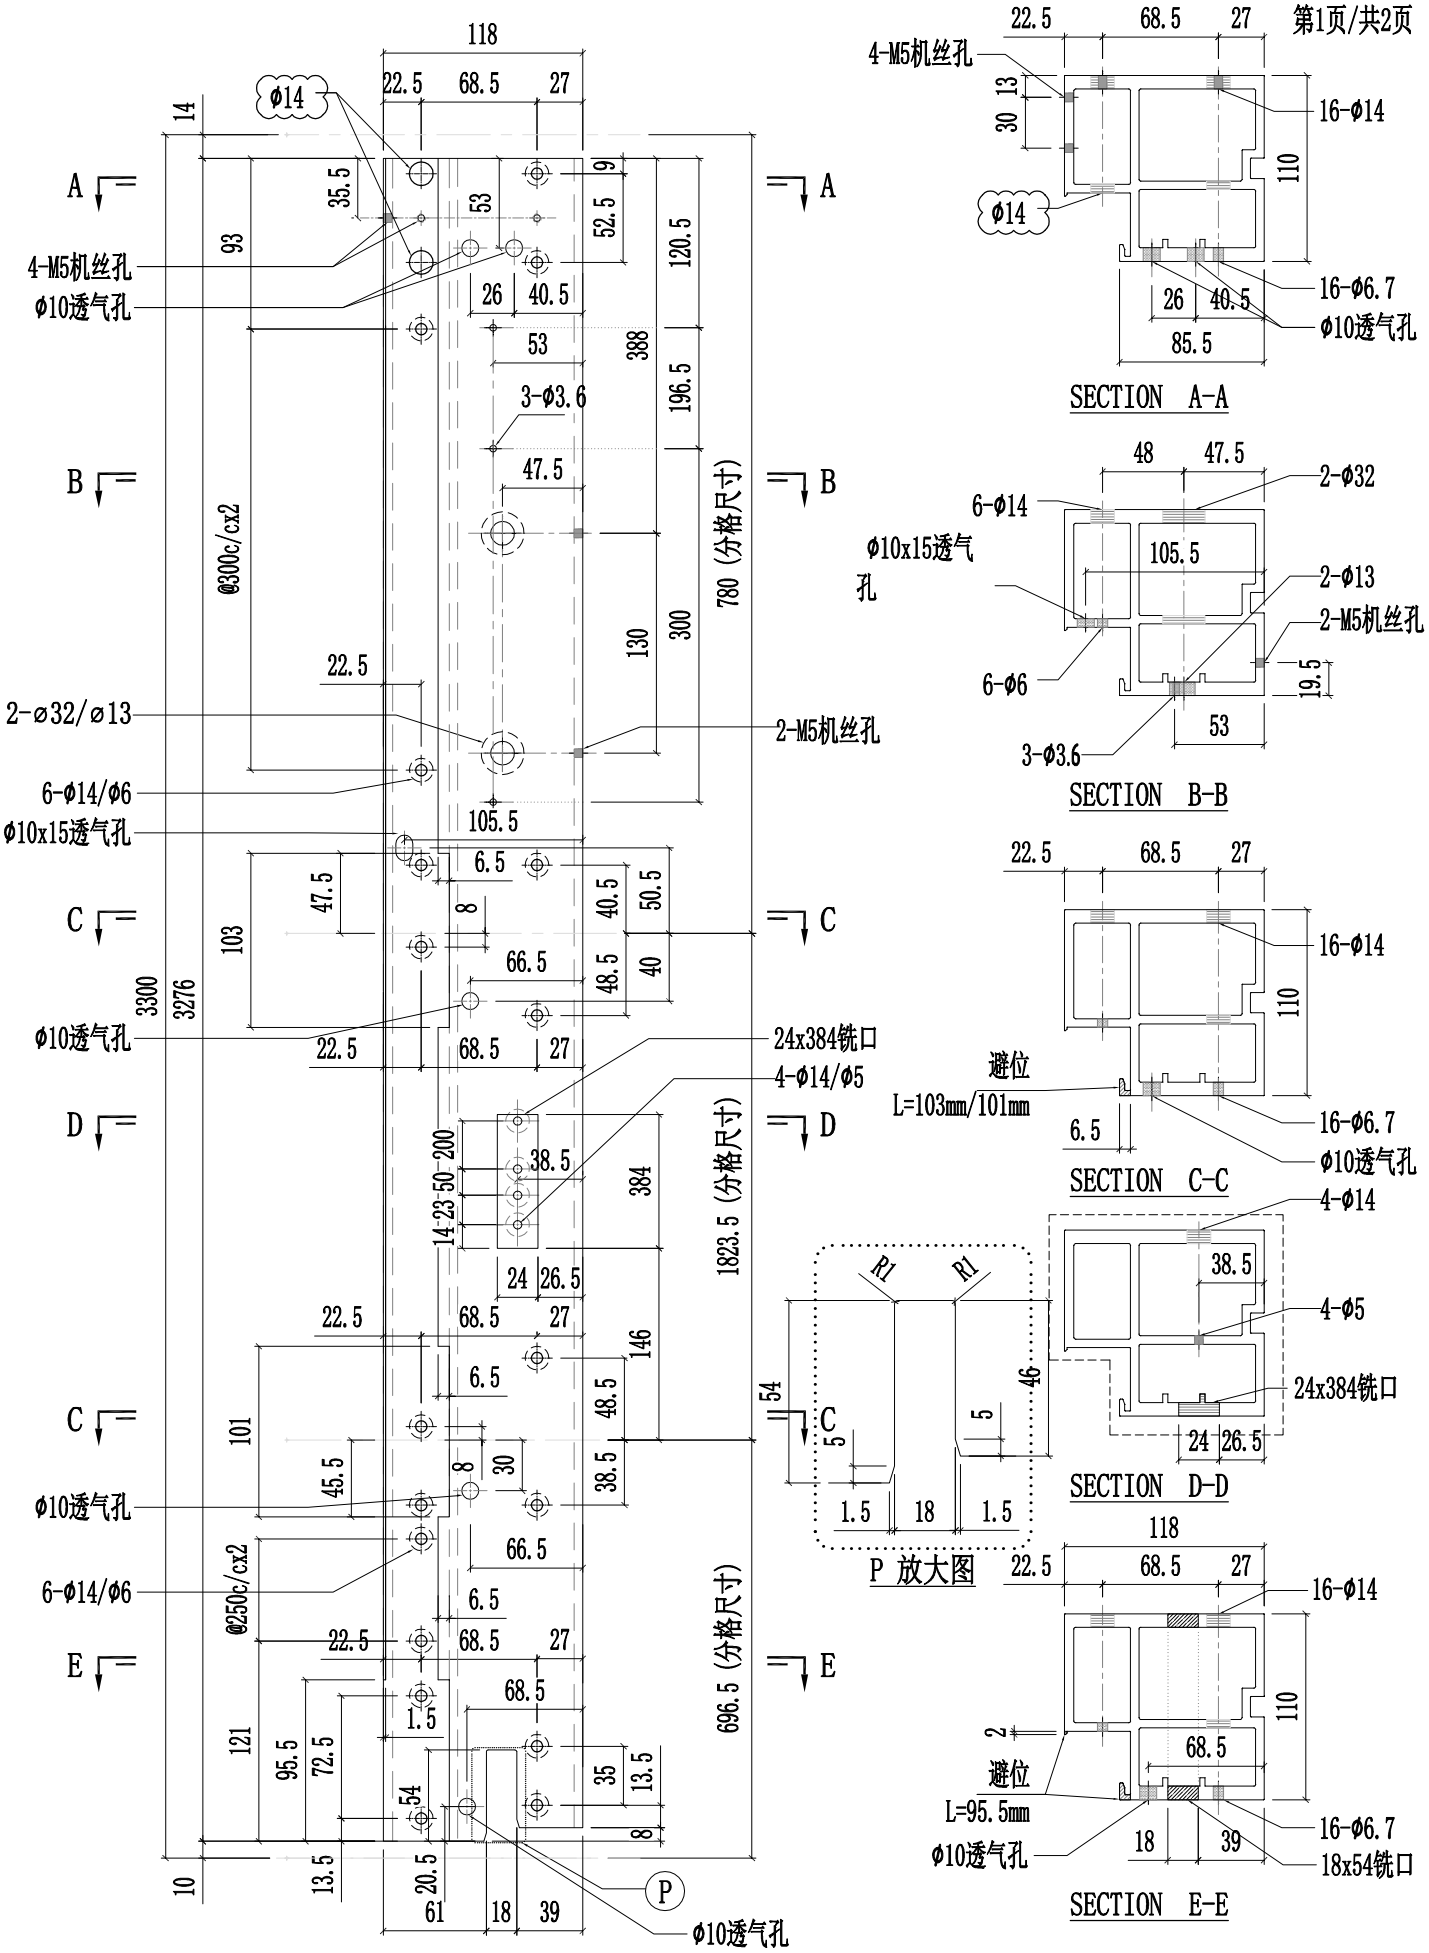

SECTION A-A

SECTION B-B


SECTION C-C


P 放大图

SECTION D-D


SECTION E-E

美特鋁質有限公司 MIDI Aluminium Fabricator Ltd.													
								工程號	J857	類別		物料號	-	
								地盤	啟德6552	制圖	陈梓豪 20220211	圖號	X86055-P13
修改	A	B	D	採用	工廠	✓	地盤	-	图纸名称	铝料加工图	復核	練松文 20220213	數量	-
日期	03.16	03.26	05.14	材料颜色		AL2:ECK3X10063S-XF1			材料	X86055	批准	林仁安 20220215	單件重量	- (KG)

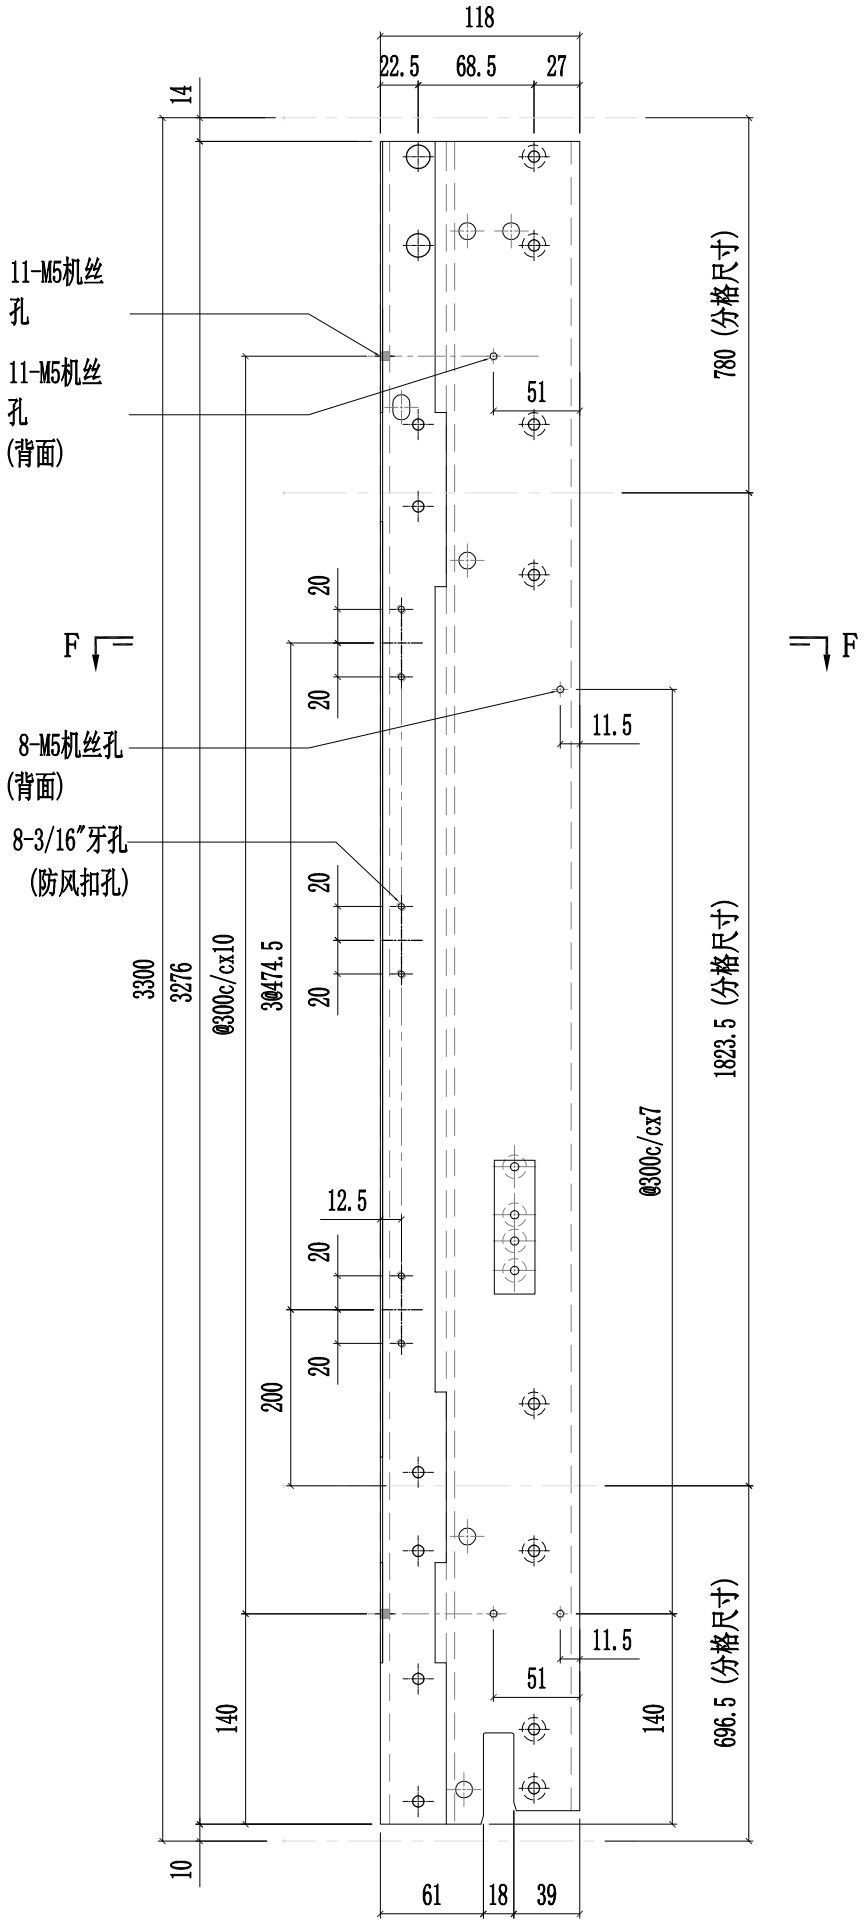

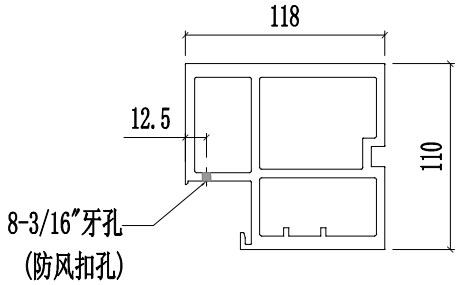


SECTION F-F

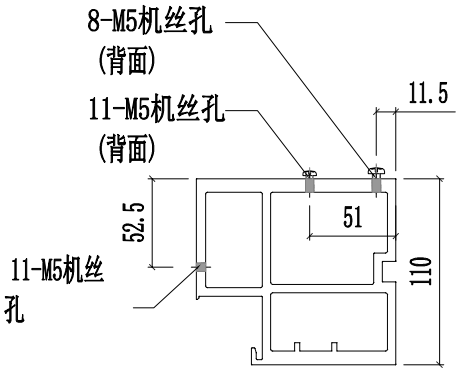


SECTION G-G

美特鋁質有限公司 MIDI Aluminium Fabricator Ltd.														
修改	A	B	D	採用	工廠	✓	地盤	-	图纸名称	铝料加工图	復核	練松文	20220213	數量	-
日期	03.16	03.26	05.14	材料颜色	AL2:ECK3X10063S-XF1				材料	X86055	批准	林仁安	20220215	單件重量	- (KG)


工程號	J857	類別		物料號	-		
地盤	啟德6552	制圖	陈梓豪	20220211	圖號	X86055-P14	

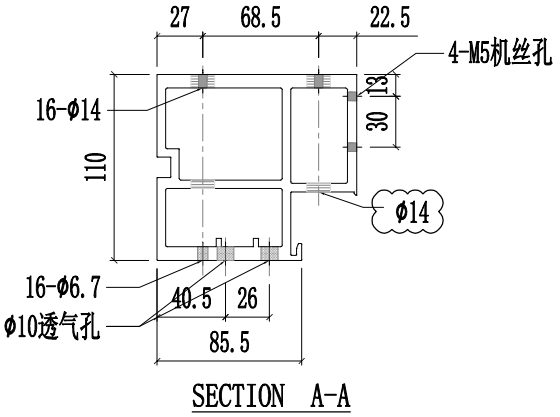


SECTION A-A

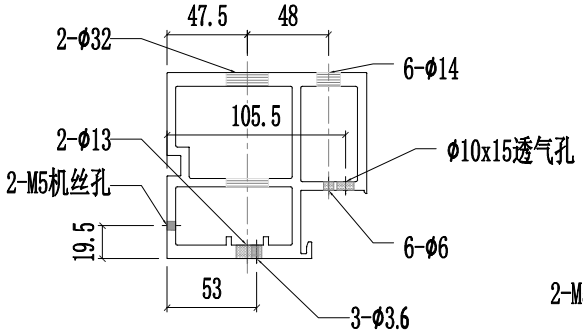


SECTION B-B

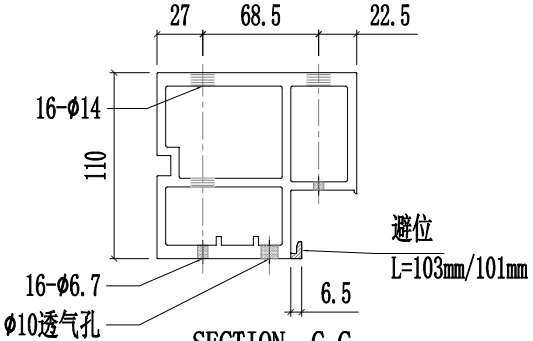


SECTION C-C

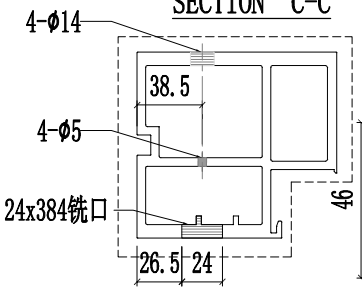


SECTION D-D

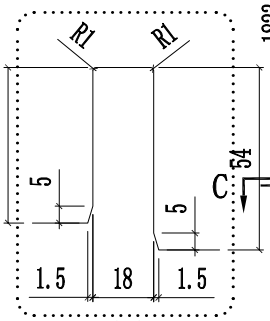


P 放大图

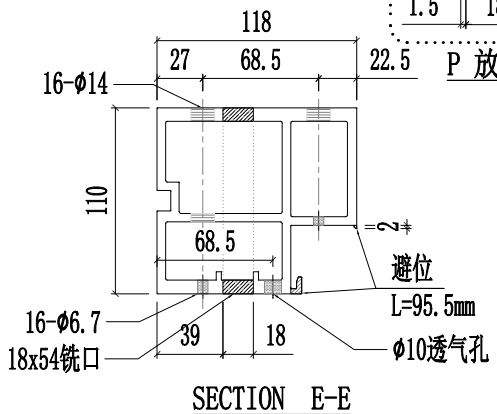


SECTION E-E

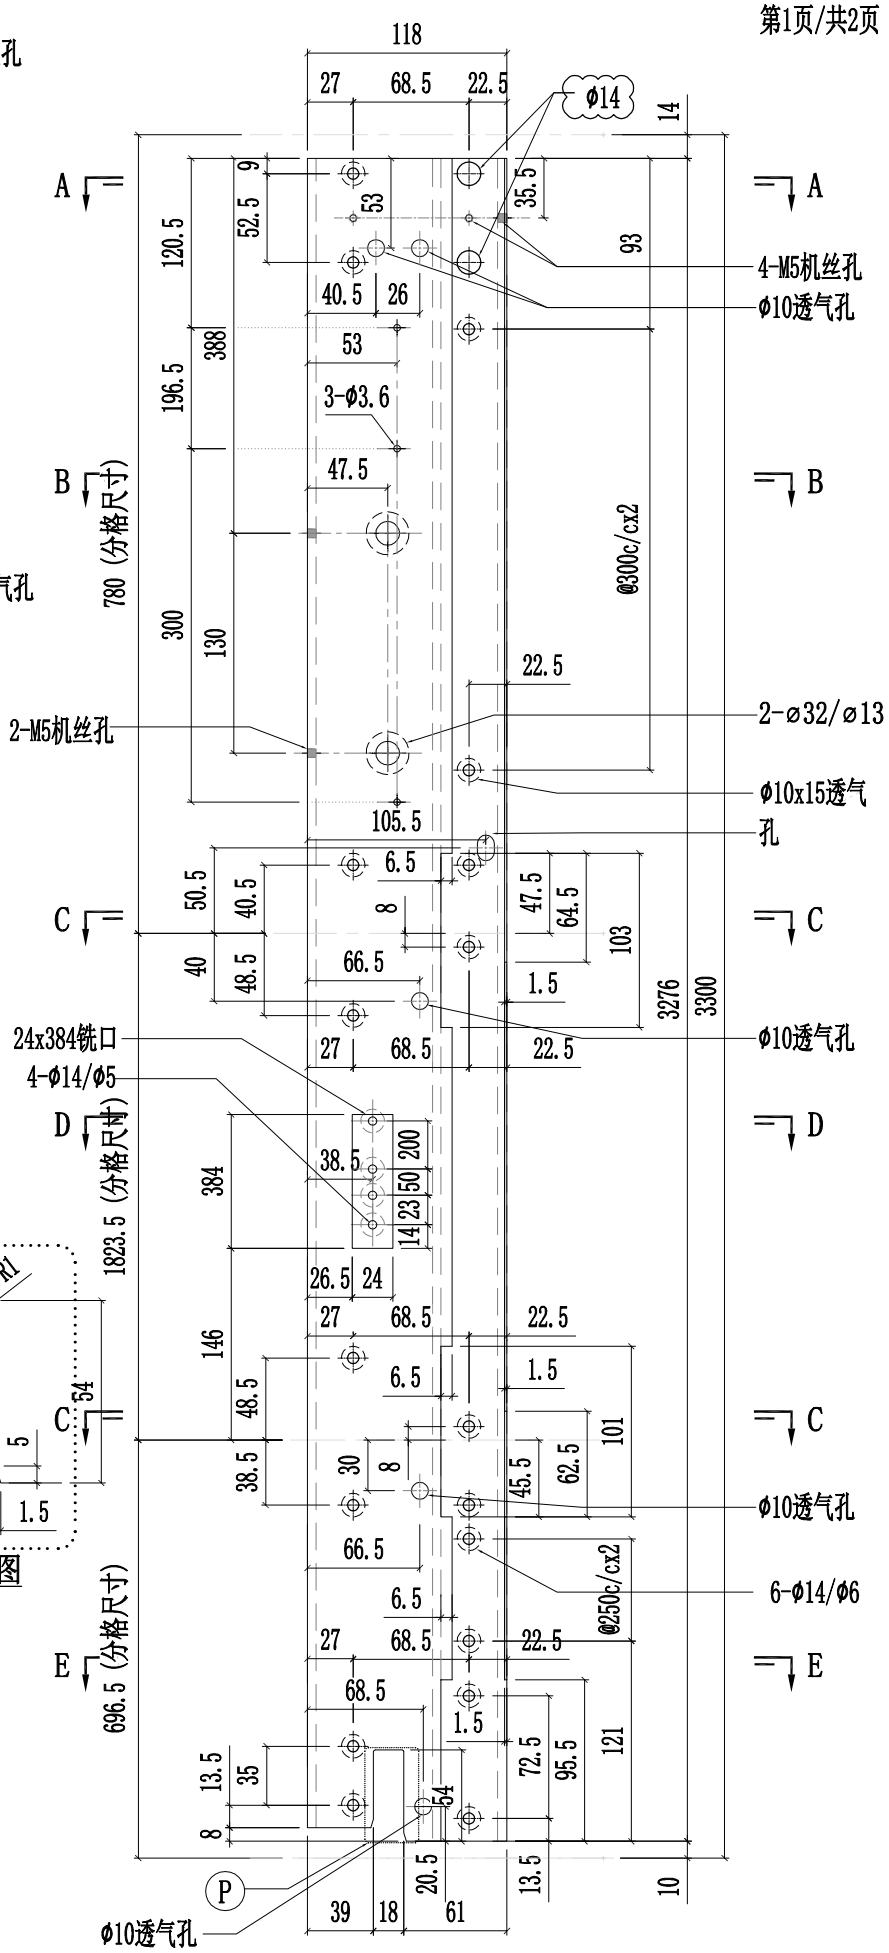


美特鋁質有限公司 MIDI Aluminium Fabricator Ltd.														
修改	A	B	D	採用	工廠	✓	地盤	-	工程號	J857	類別		物料號	-
日期	03.16	03.26	05.14	材料顏色	AL2:ECK3X10063S-XF1				地盤	啟德6552	制圖	陈梓豪 20220211	圖號	X86055-P14
									图纸名称	铝料加工图	復核	練松文 20220213	數量	-
									材料	X86055	批准	林仁安 20220215	單件重量	- (KG)

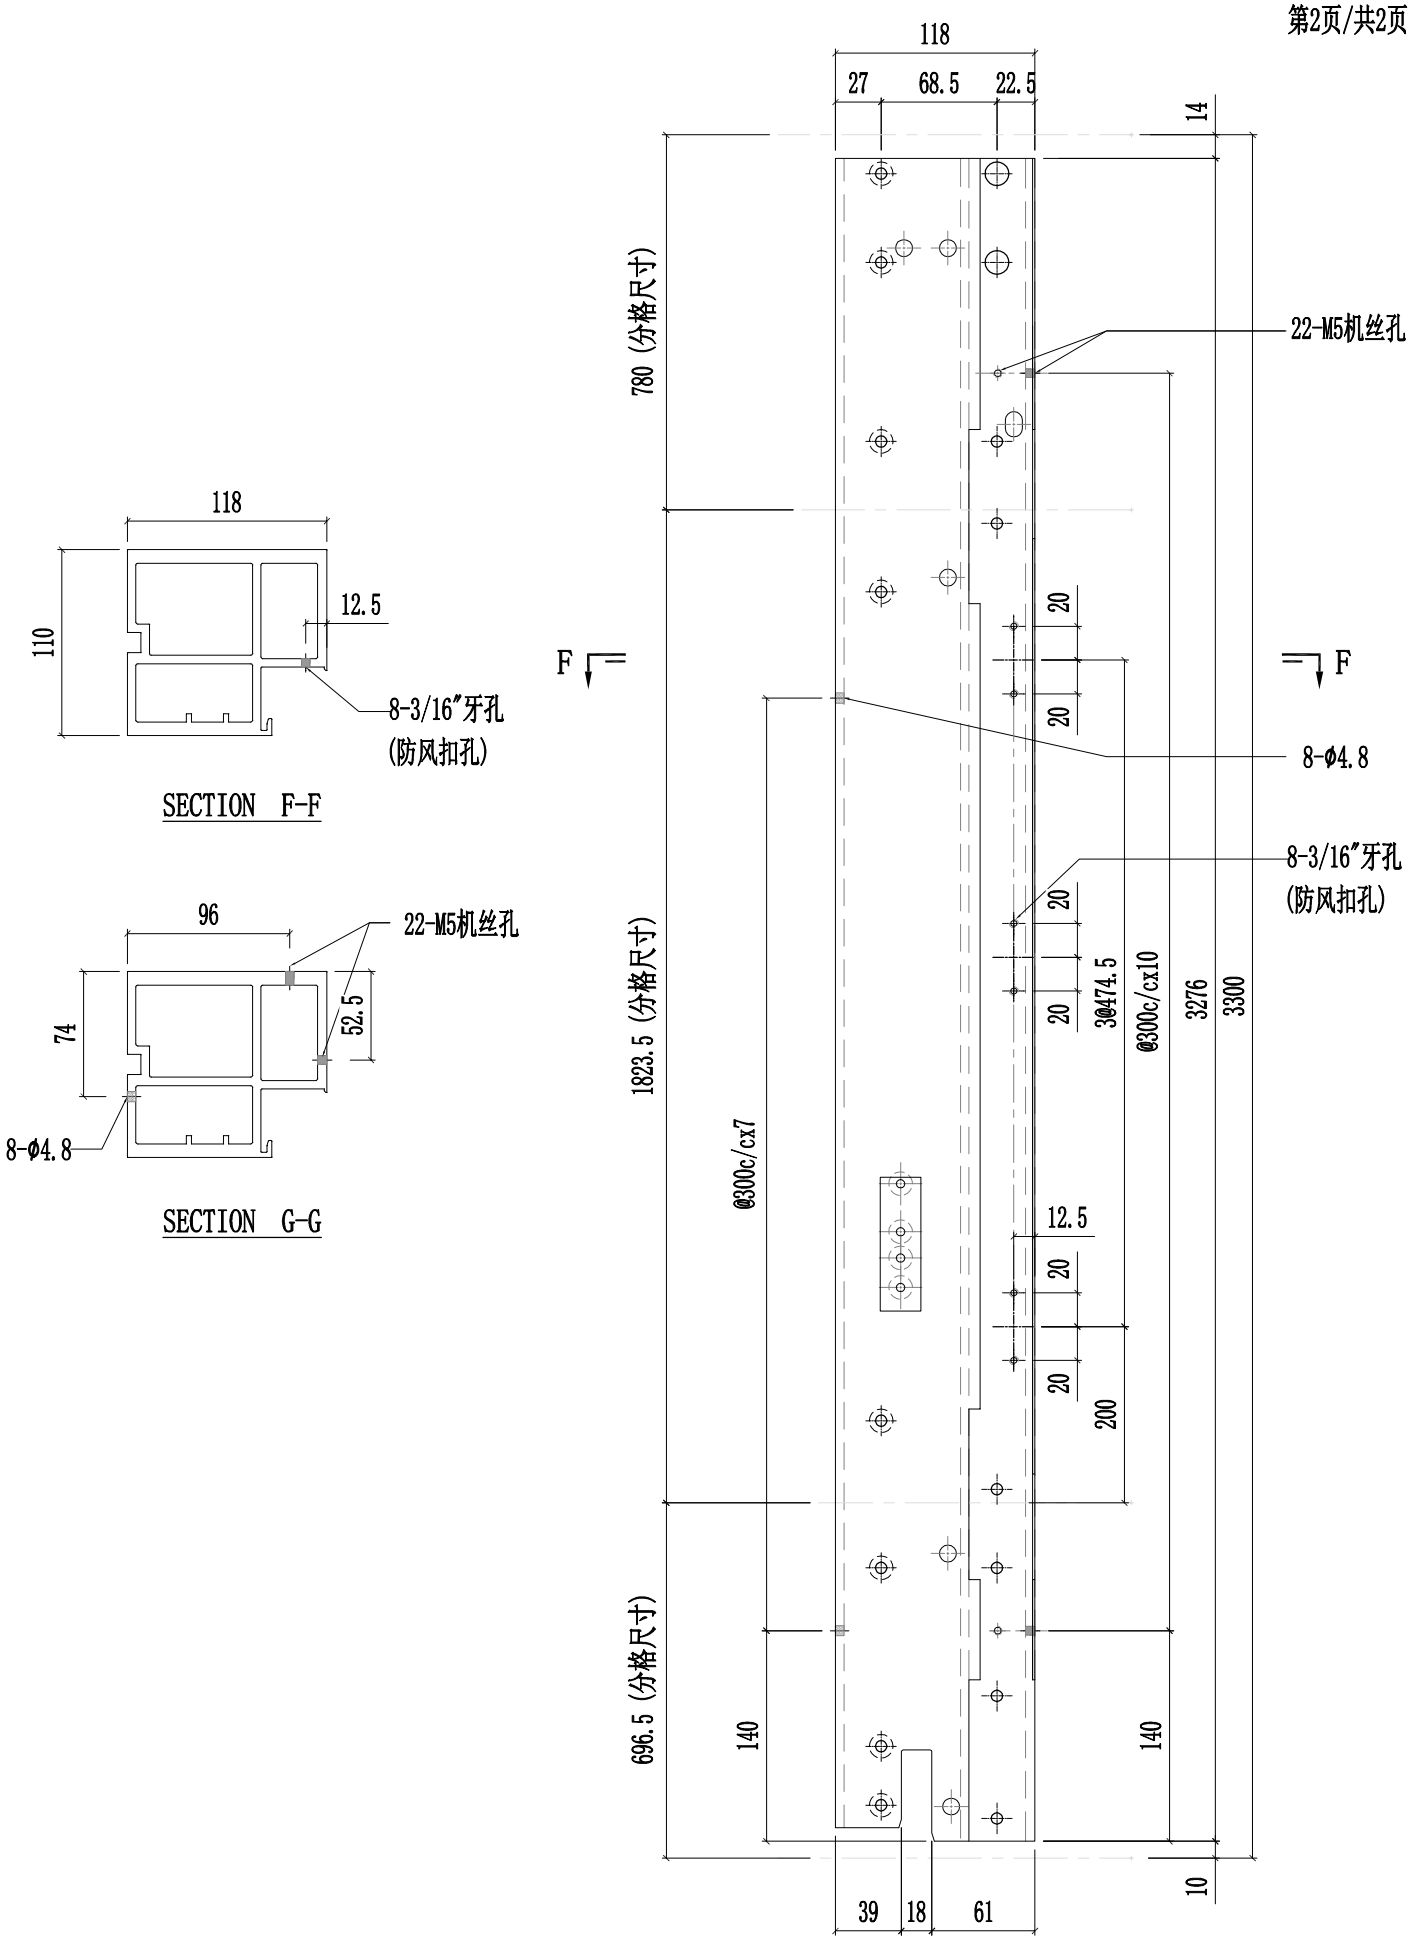


美特鋁質有限公司 MIDI Aluminium Fabricator Ltd.														
修改	A	B	D	採用	工廠	✓	地盤	-	工程號	J857	類別		物料號	-
日期	03.16	03.26	05.14	材料顏色	AL2:ECK3X10063S-XF1				地盤	啟德6552	制圖	陳梓豪 20220211	圖號	X86055-P15
									图纸名称	铝料加工图	復核	練松文 20220213	數量	-
									材料	X86055	批准	林仁安 20220215	單件重量	- (KG)

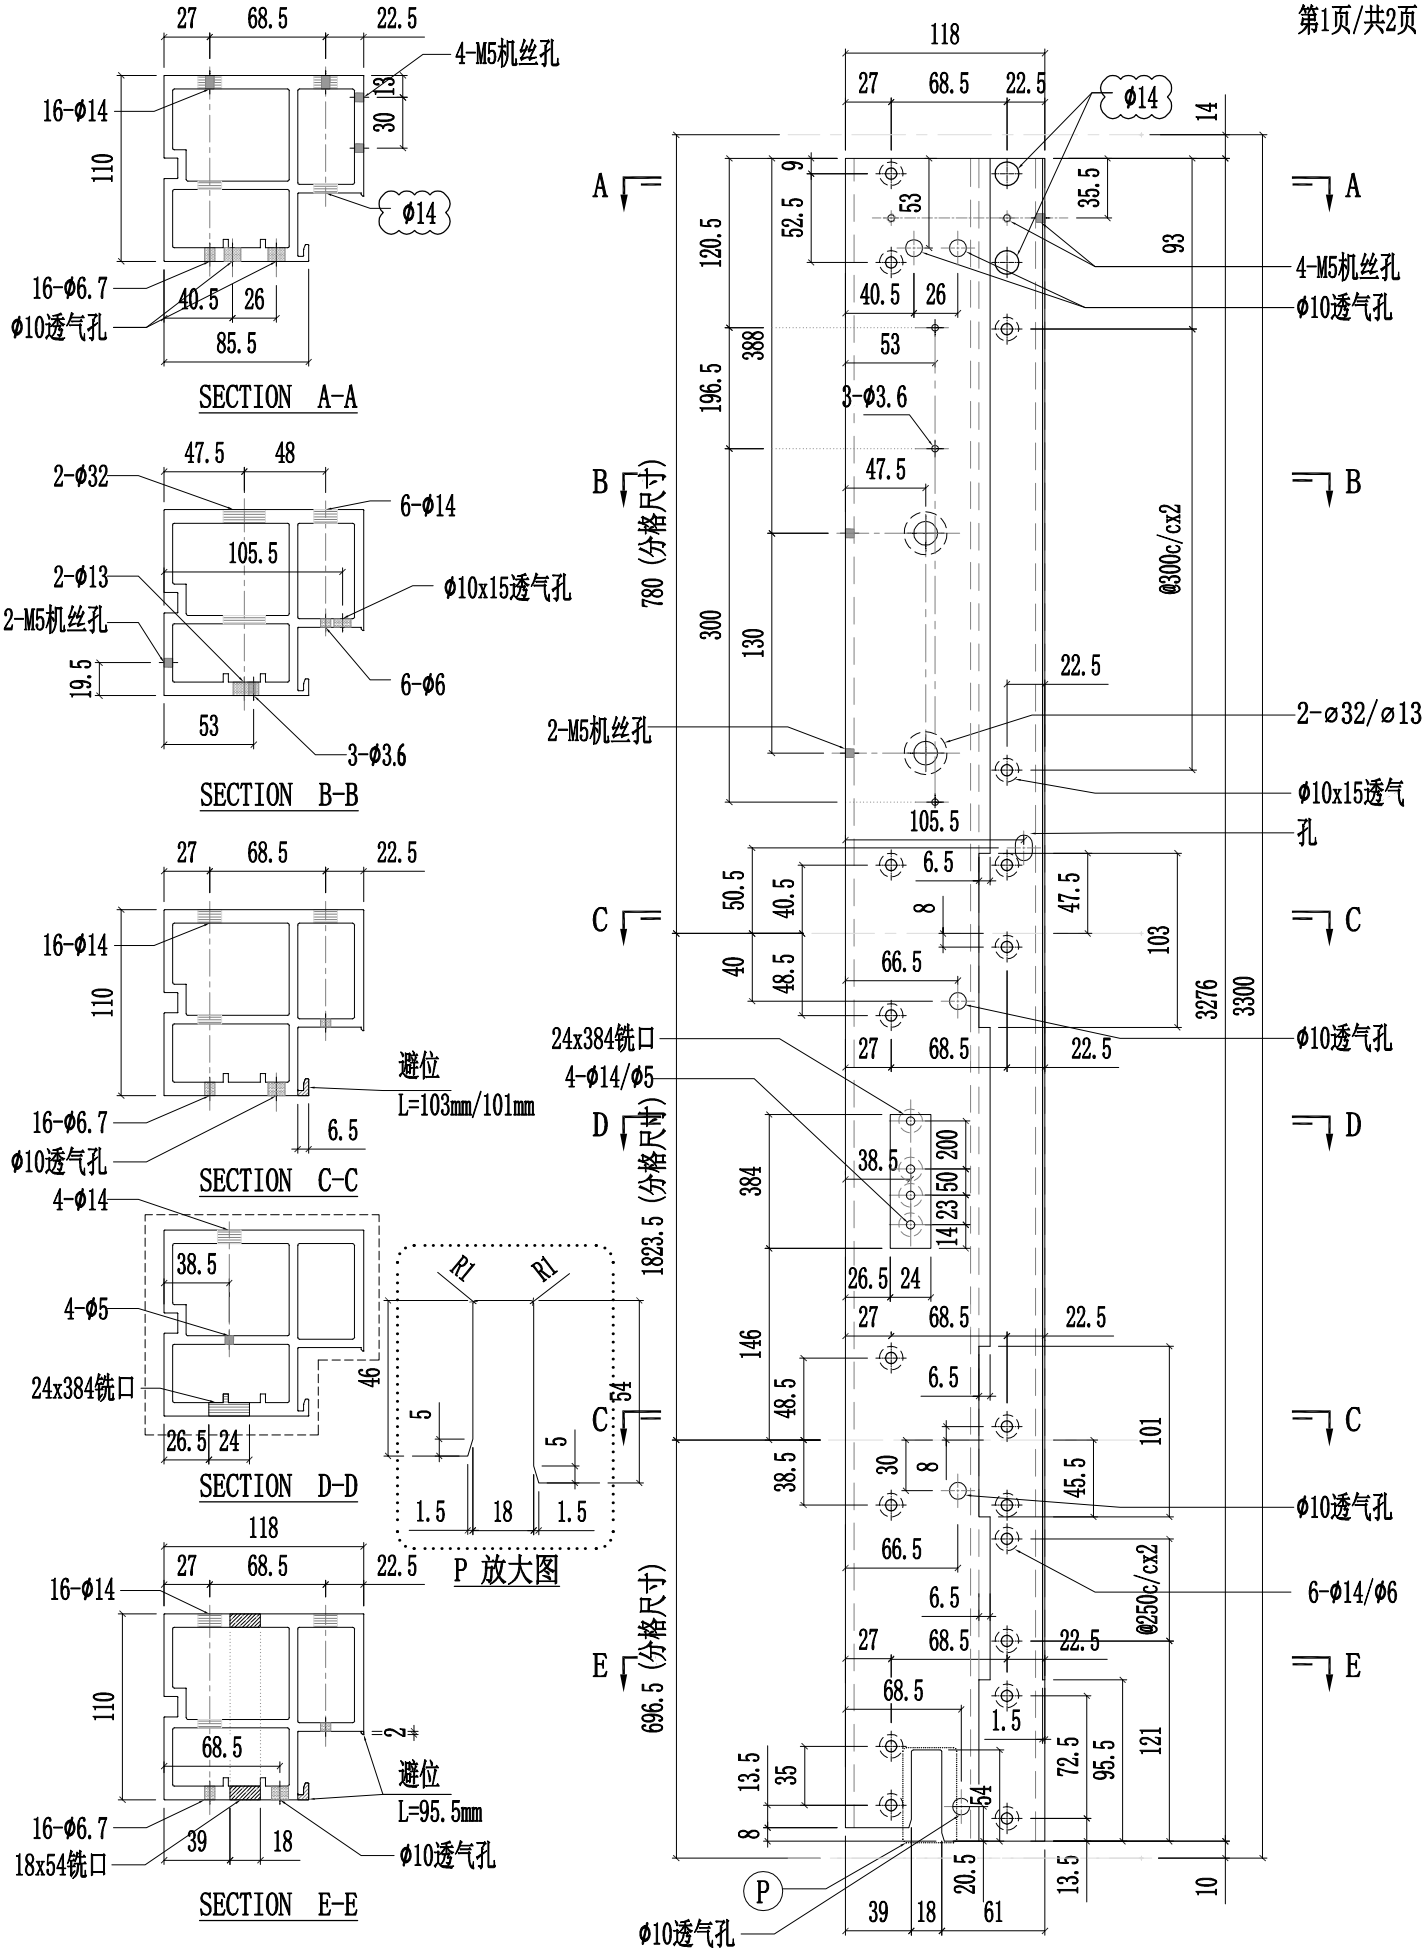


美特鋁質有限公司 MIDI Aluminium Fabricator Ltd.														
修改	A	B	D	採用	工廠	✓	地盤	-	工程號	J857	類別		物料號	-
日期	03.16	03.26	05.14	材料顏色	AL2:ECK3X10063S-XF1				地盤	啟德6552	制圖	陈梓豪 20220211	圖號	X86055-P15
									图纸名称	铝料加工图	復核	練松文 20220213	數量	-
									材料	X86055	批准	林仁安 20220215	單件重量	- (KG)

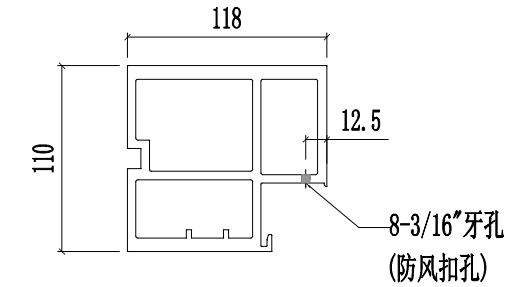


SECTION F-F

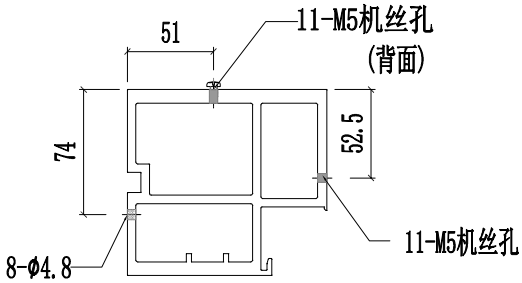


SECTION G-G

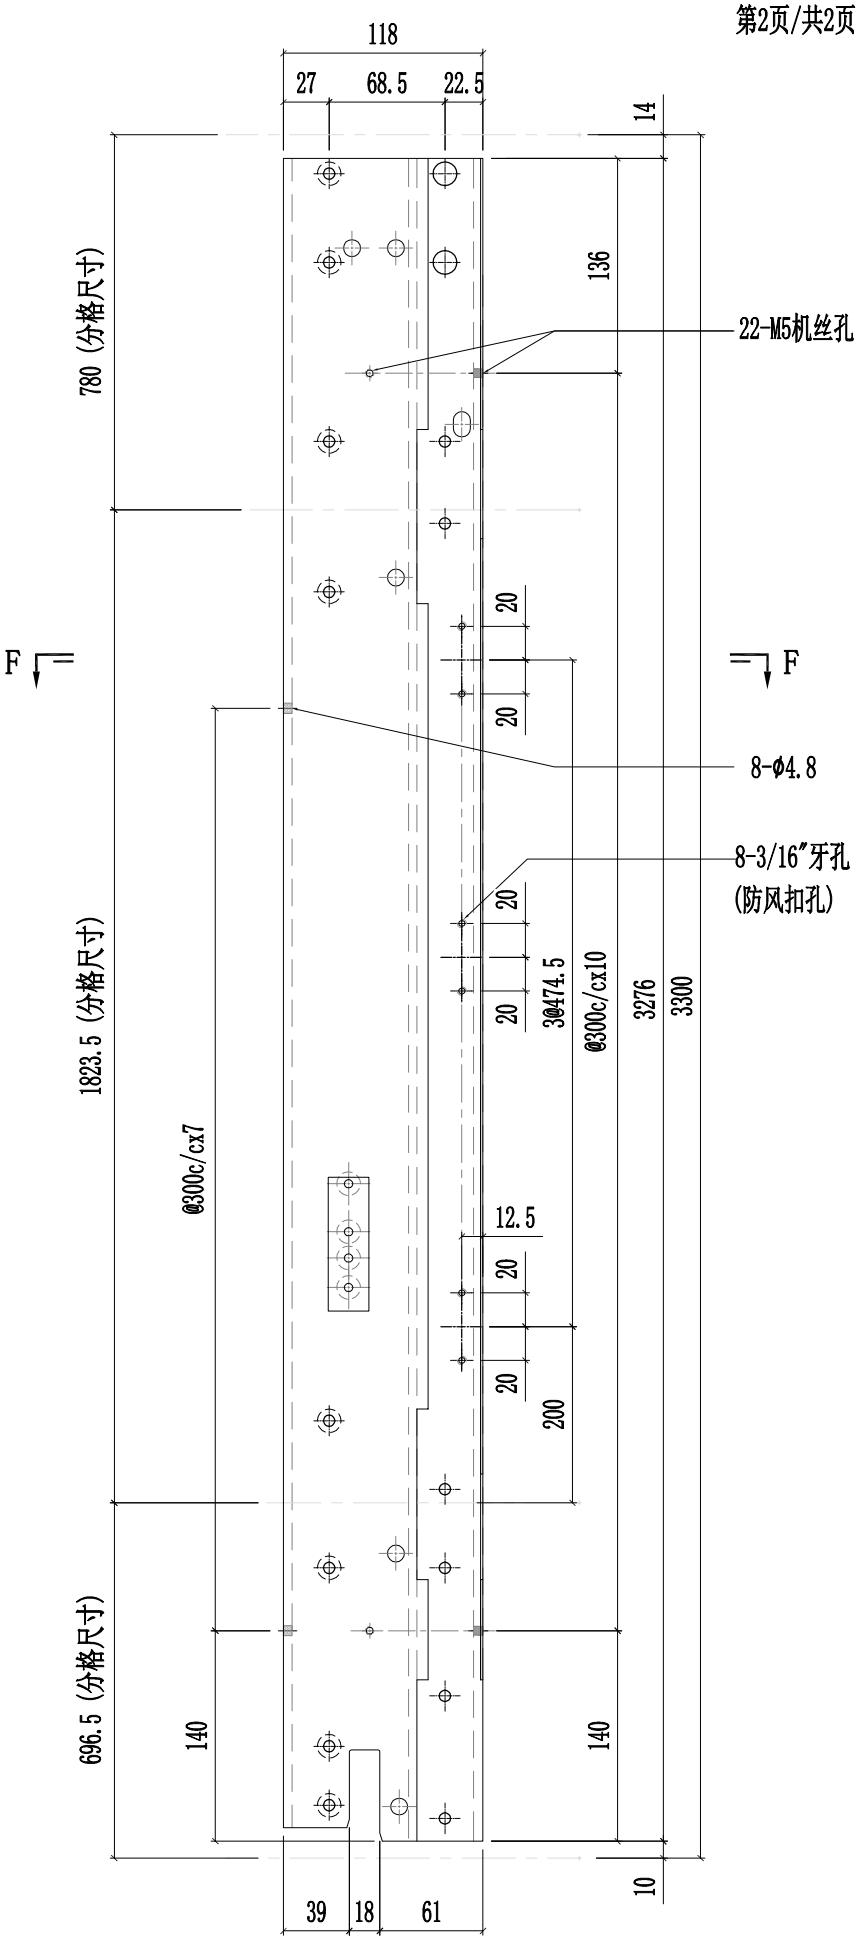


美特鋁質有限公司 MIDI Aluminium Fabricator Ltd.														
修改	A	B	D	採用	工廠	✓	地盤	-	工程號	J857	類別		物料號	-
日期	03.16	03.26	05.14	材料顏色	AL2:ECK3X10063S-XF1				地盤	啟德6552	制圖	陈梓豪 20220211	圖號	X86055-P16
									图纸名称	铝料加工图	復核	練松文 20220213	數量	-
									材料	X86055	批准	林仁安 20220215	單件重量	- (KG)

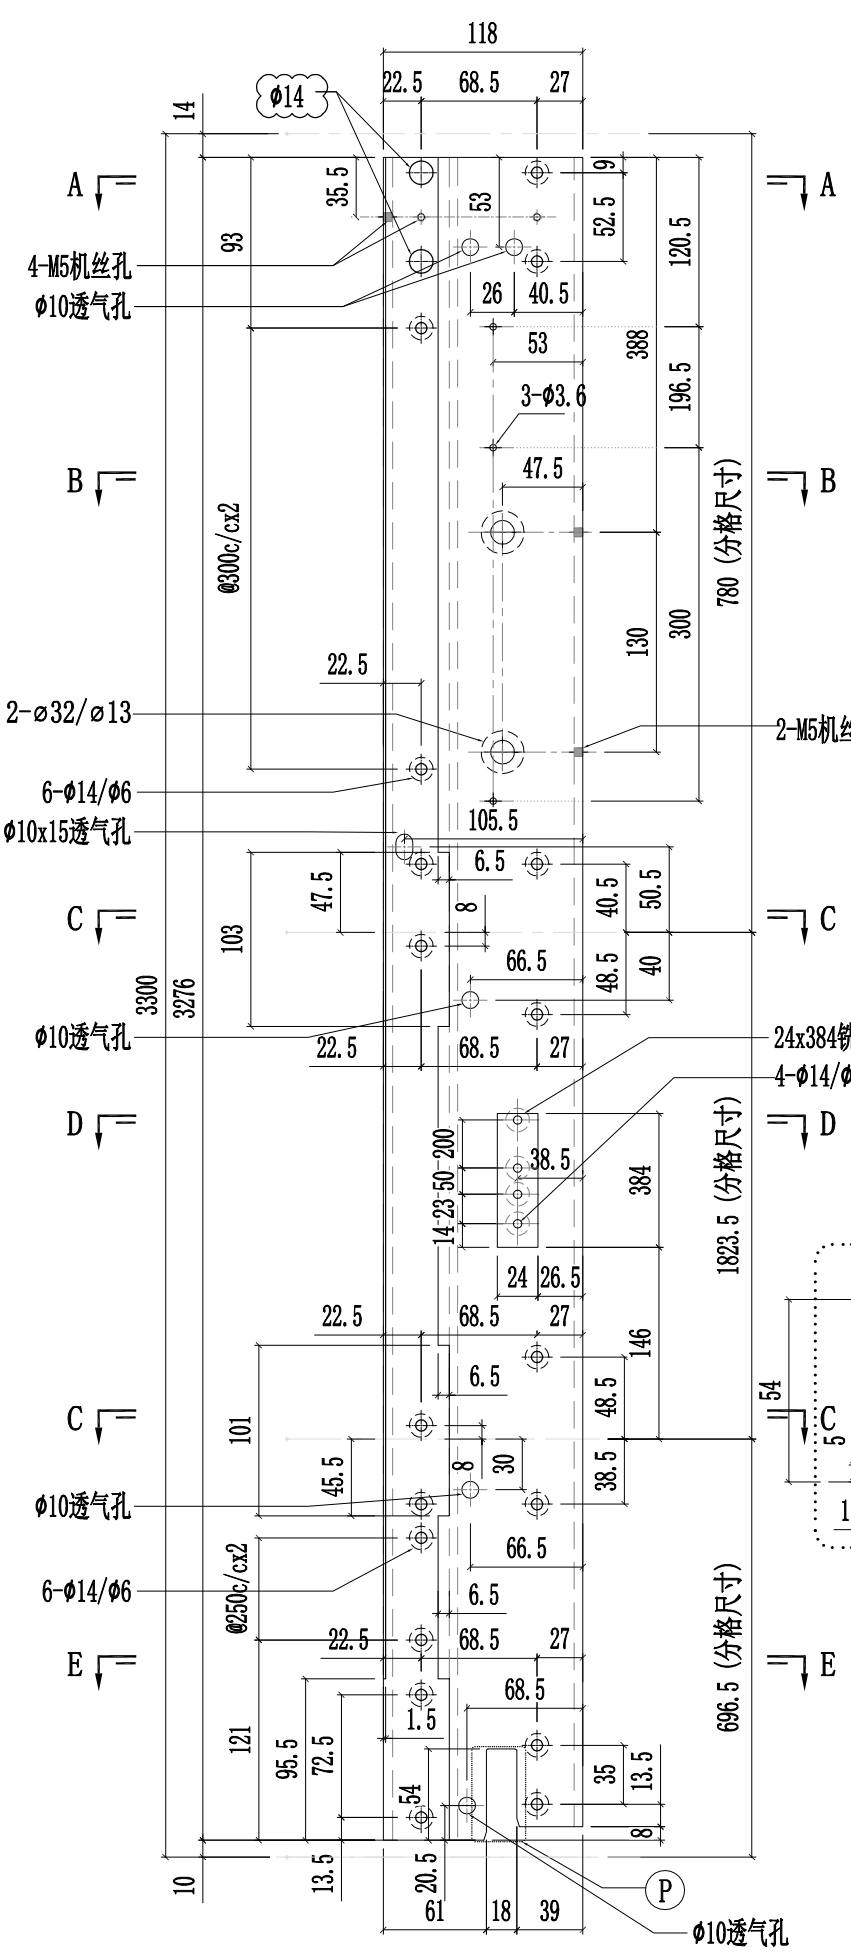


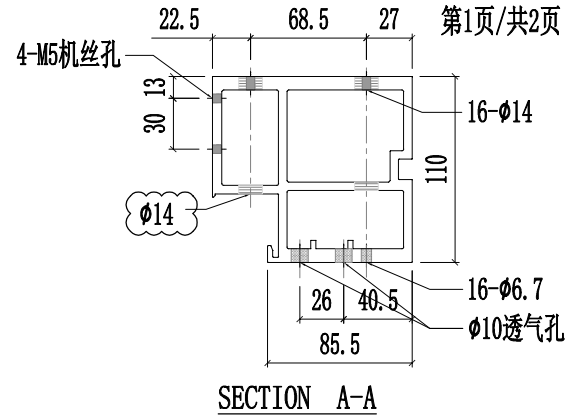


SECTION A-A

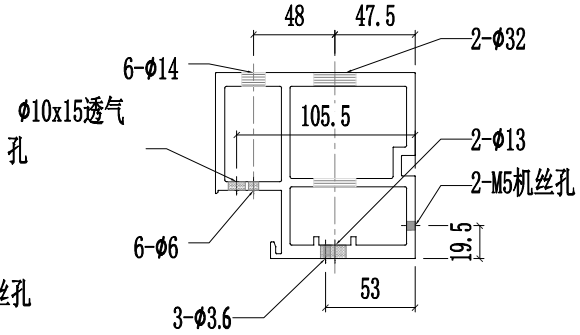

SECTION B-B

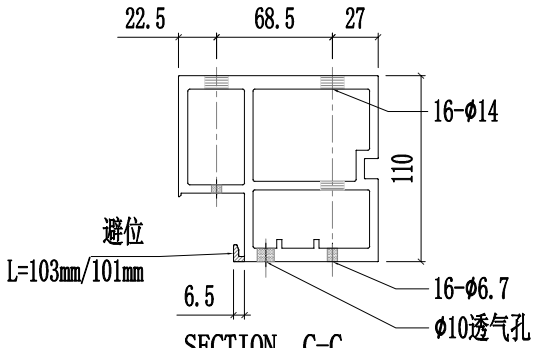


SECTION C-C

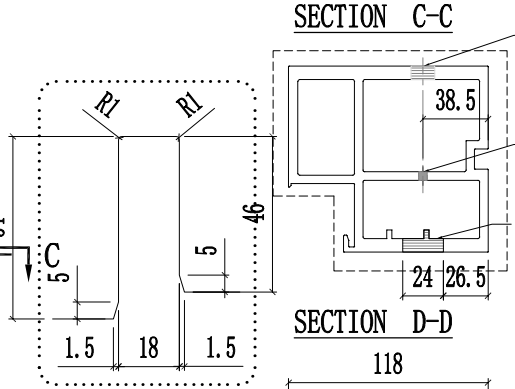


SECTION D-D


P 放大图

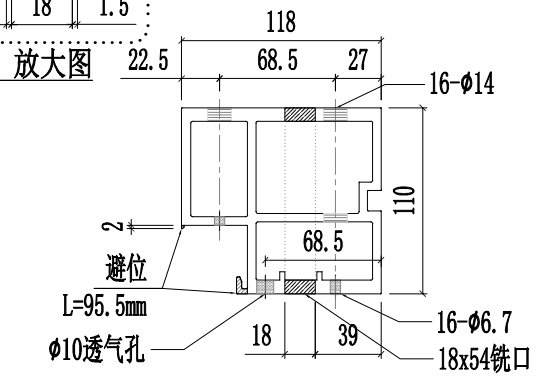


SECTION E-E

美特鋁質有限公司 MIDI Aluminium Fabricator Ltd.														
								工程號	J857	類別		物料號	-	
								地盘	啟德6552	制圖	陈梓豪	20220211	圖號	X86055-P16
修改	A	B	D	採用	工廠	✓	地盤	-	图纸名称	铝料加工图	復核	練松文	20220213	數量	-
日期	03.16	03.26	05.14	材料颜色		AL2:ECK3X10063S-XF1			材料	X86055	批准	林仁安	20220215	單件重量	- (KG)

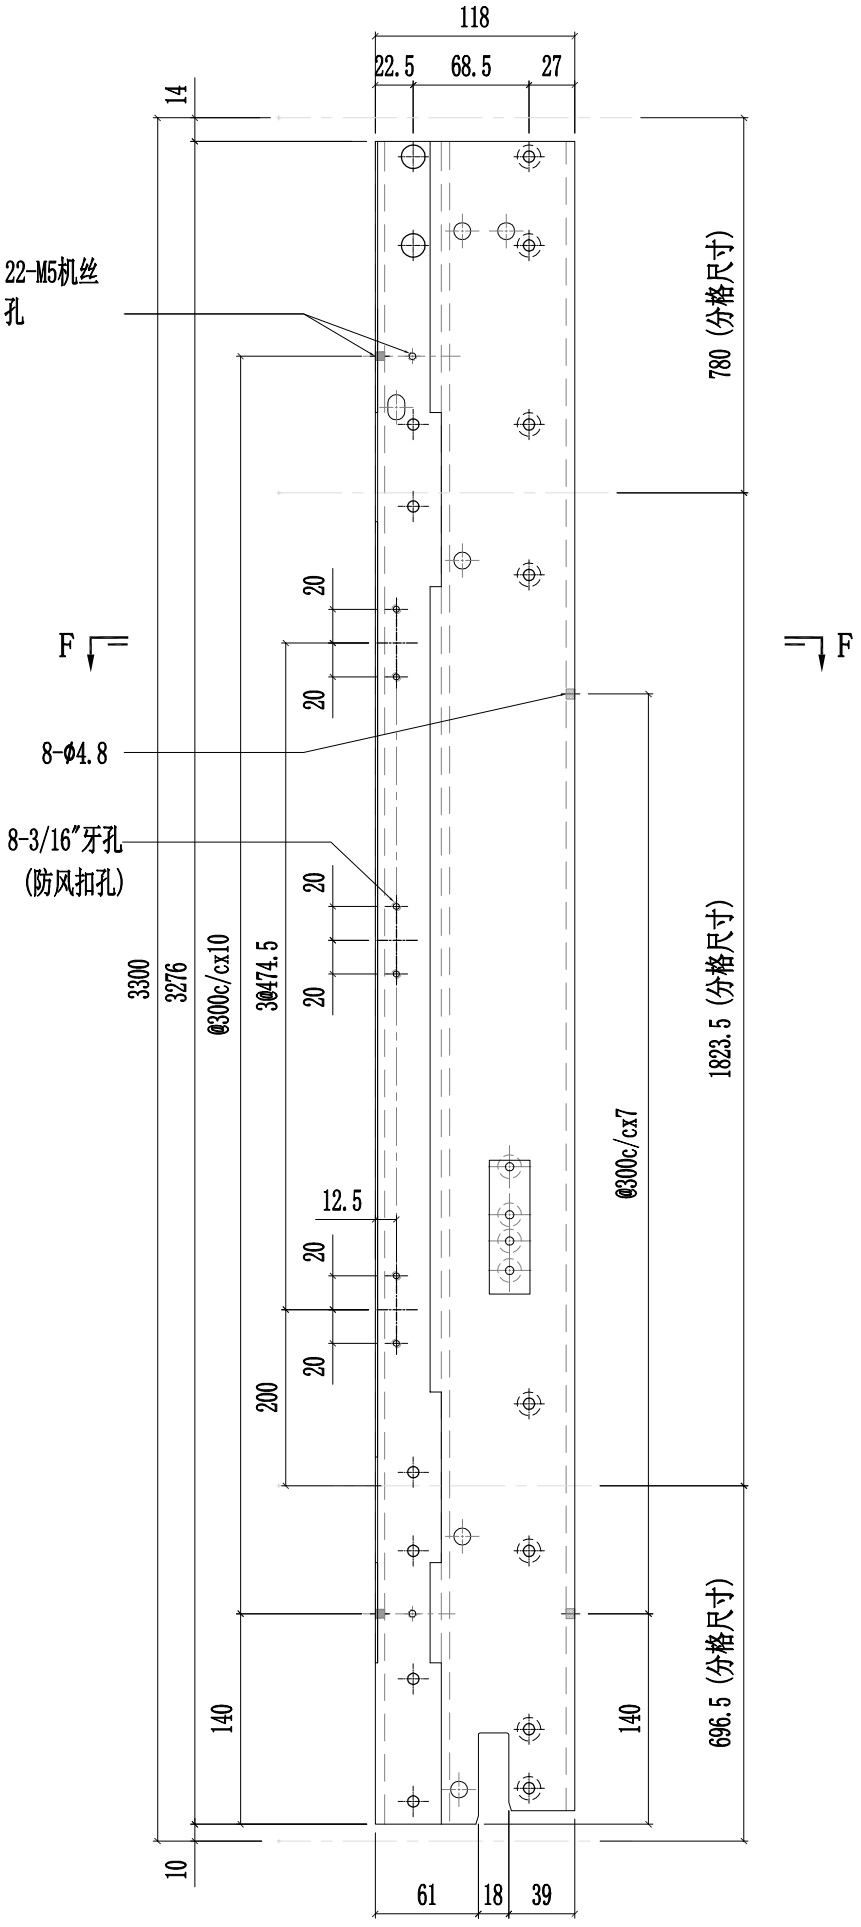

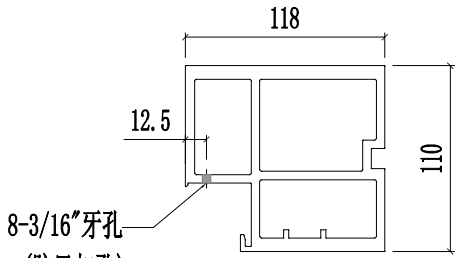


SECTION F-F

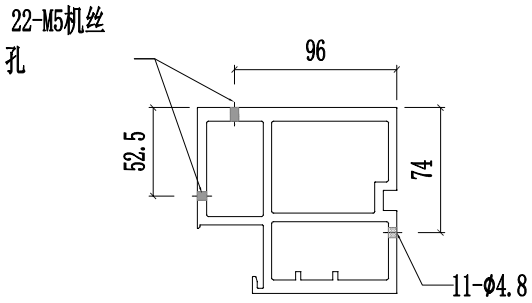

SECTION G-G

美特鋁質有限公司 MIDI Aluminium Fabricator Ltd.														
修改	A	B	D	採用	工廠	✓	地盤	-	图纸名称	铝料加工图	復核	練松文	20220213	數量	-
日期	03.16	03.26	05.14	材料颜色	AL2:ECK3X10063S-XF1				材料	X86055	批准	林仁安	20220215	單件重量	- (KG)

工程號	J857	類別		物料號	-		
地盘	啟德6552	制圖	陈梓豪	20220211	圖號	X86055-P17	

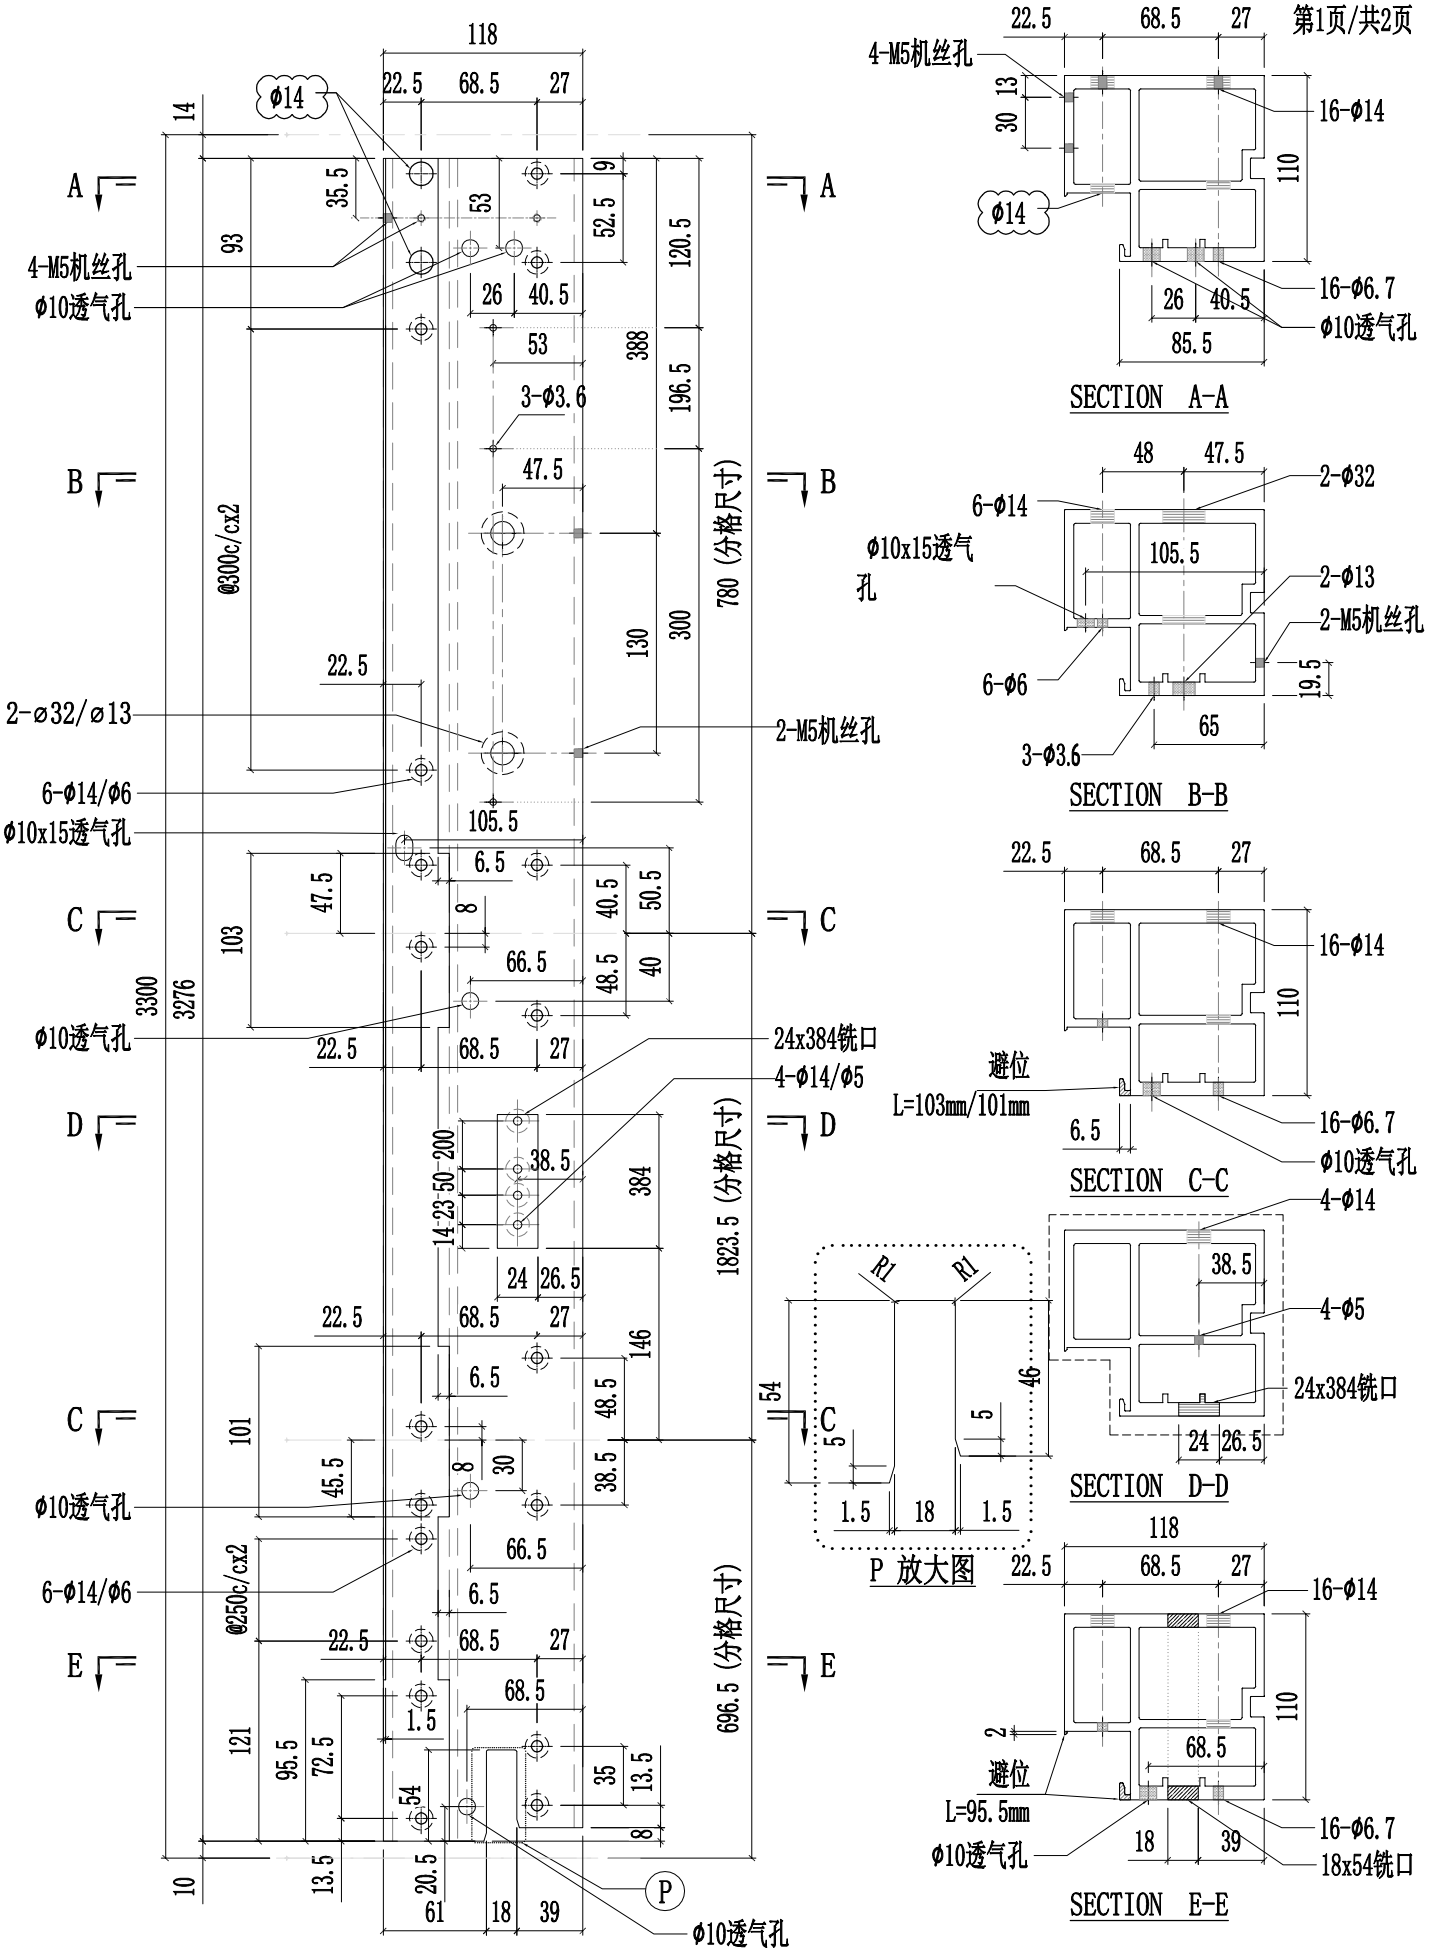

SECTION A-A

SECTION B-B


SECTION C-C


SECTION D-D

P 放大图


SECTION E-E

美特鋁質有限公司 MIDI Aluminium Fabricator Ltd.													
								工程號	J857	類別		物料號	-	
								地盤	啟德6552	制圖	陈梓豪 20220211	圖號	X86055-P17
修改	A	B	D	採用	工廠	✓	地盤	-	图纸名称	铝料加工图	復核	練松文 20220213	數量	-
日期	03.16	03.26	05.14	材料颜色		AL2:ECK3X10063S-XF1			材料	X86055	批准	林仁安 20220215	單件重量	- (KG)

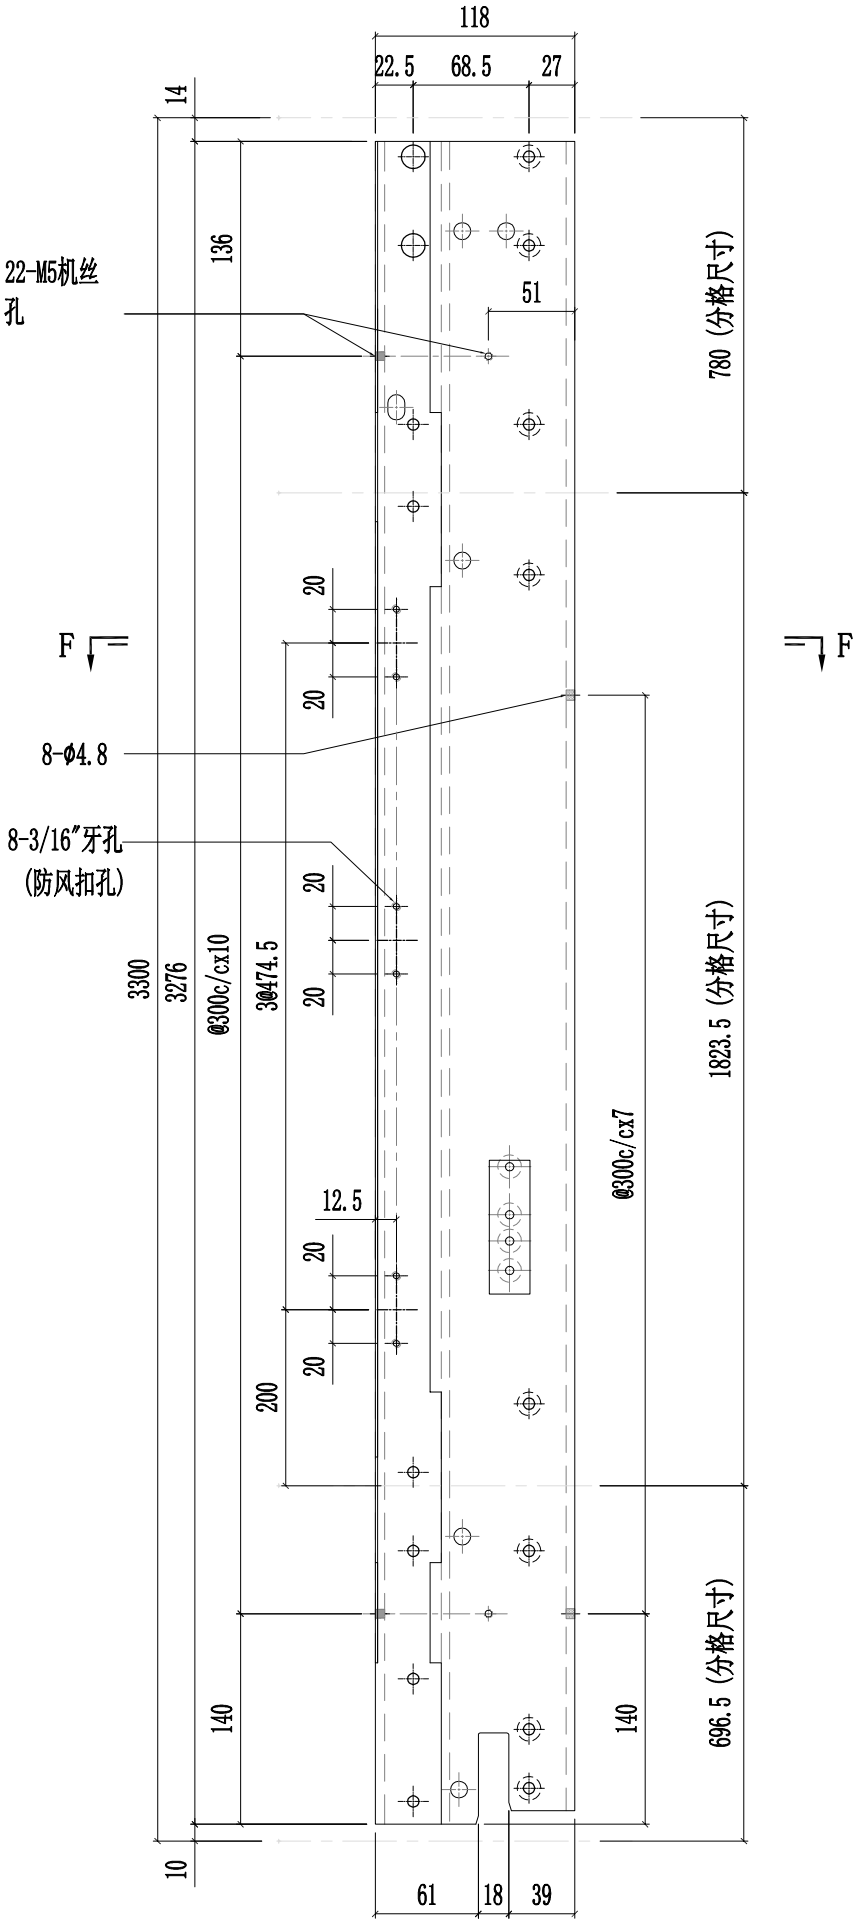

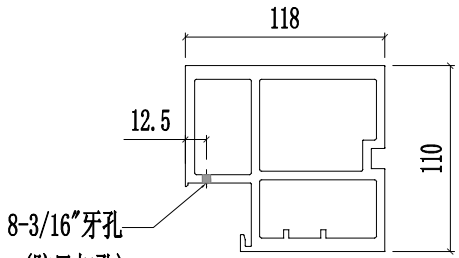



SECTION F-F

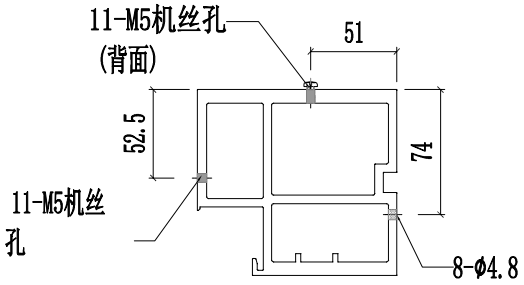


SECTION G-G

美特鋁質有限公司 MIDI Aluminium Fabricator Ltd.														
修改	A	B	D	採用	工廠	✓	地盤	-	工程號	J857	類別		物料號	-
日期	03.16	03.26	05.14	材料顏色	AL2:ECK3X10063S-XF1				地盤	啟德6552	制圖	陈梓豪 20220211	圖號	X86055-P18
									图纸名称	铝料加工图	復核	練松文 20220213	數量	-
									材料	X86055	批准	林仁安 20220215	單件重量	- (KG)

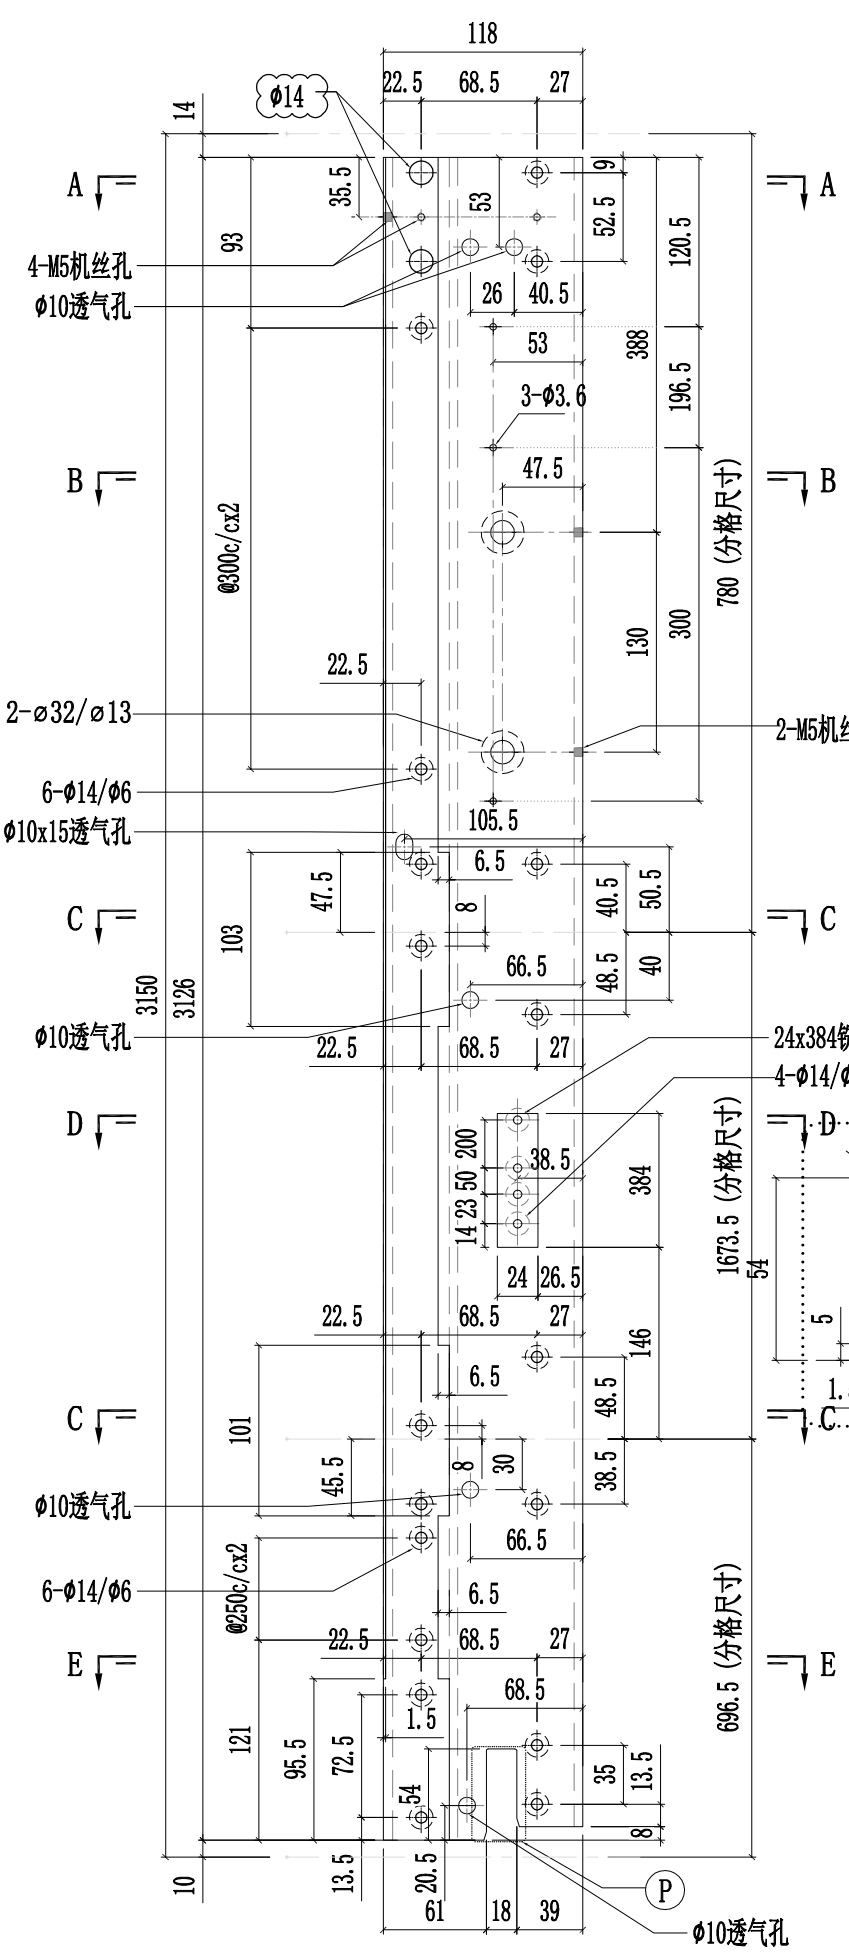


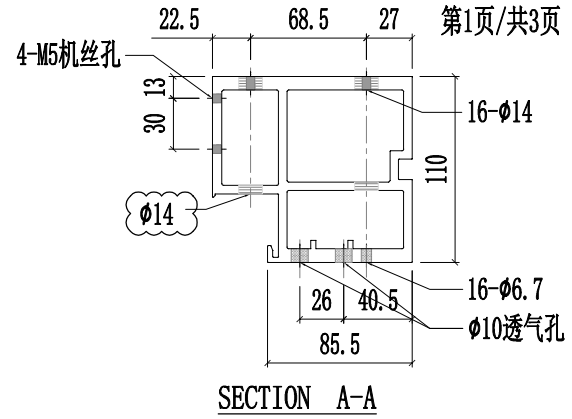


SECTION A-A

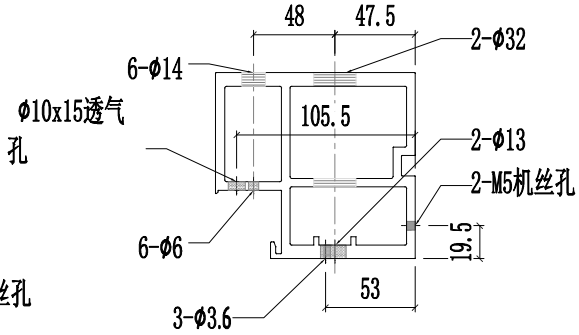


SECTION B-B

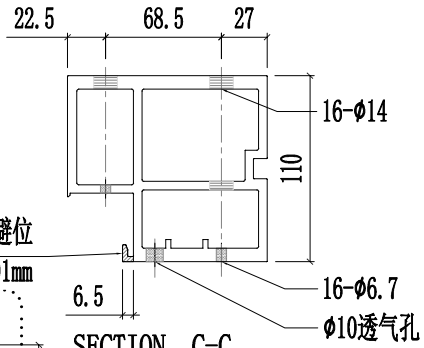


SECTION C-C

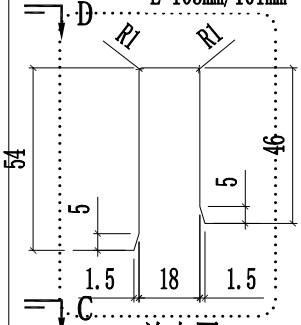

P 放大图

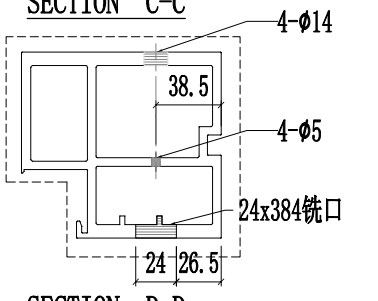



SECTION D-D

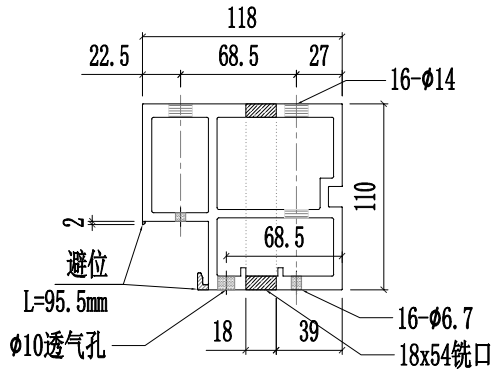


SECTION E-E

美特鋁質有限公司 MIDI Aluminium Fabricator Ltd.														
								工程號	J857	類別		物料號	-	
								地盤	啟德6552	制圖	陈梓豪	20220211	圖號	X86055-P18
修改	A	B	D	採用	工廠	✓	地盤	-	图纸名称	铝料加工图	復核	練松文	20220213	數量	-
日期	03.16	03.26	05.14	材料颜色		AL2:ECK3X10063S-XF1			材料	X86055	批准	林仁安	20220215	單件重量	- (KG)

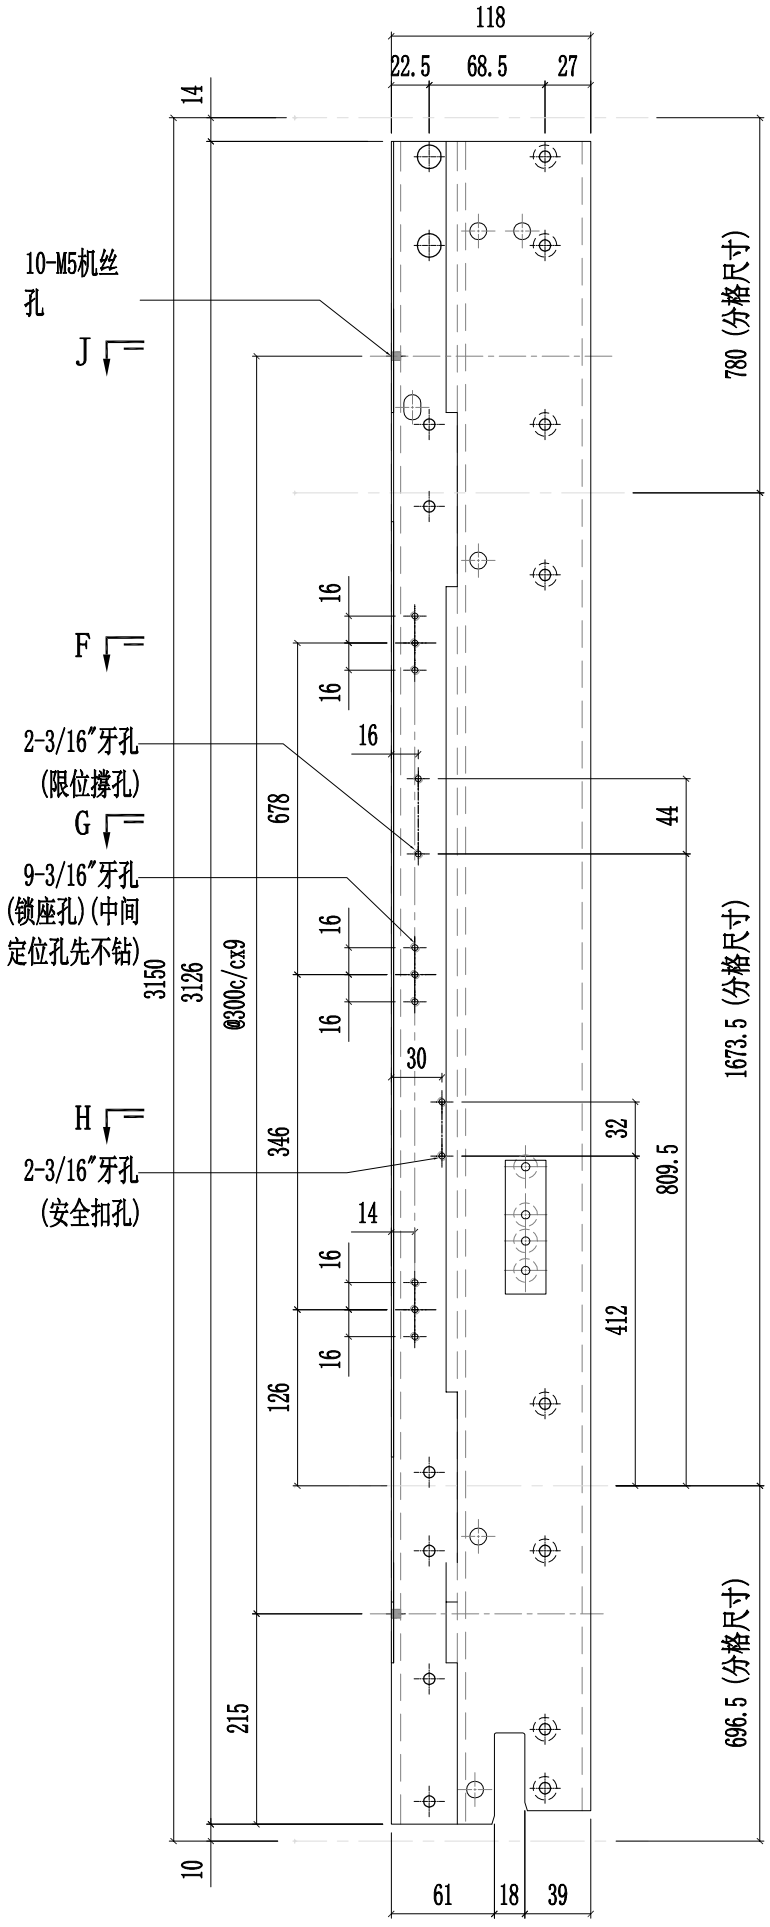


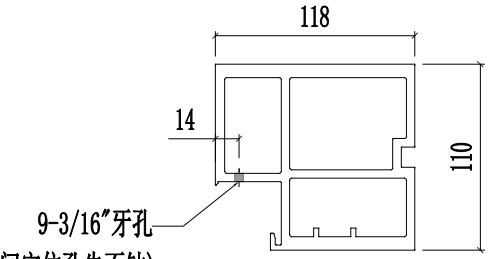


SECTION F-F

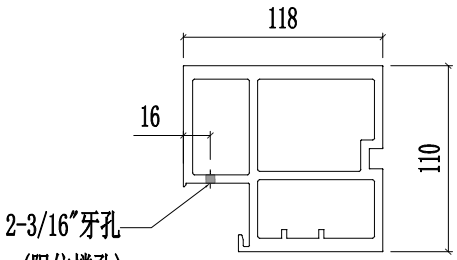

SECTION G-G

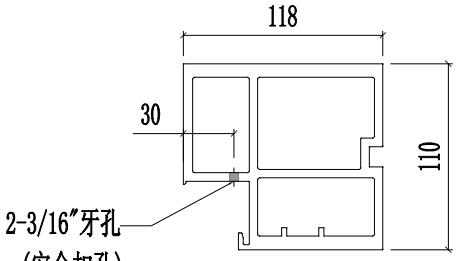


SECTION H-H

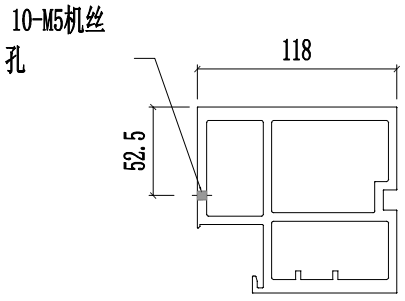


SECTION J-J


美特鋁質有限公司 MIDI Aluminium Fabricator Ltd.														
								工程號	J857	類別		物料號	-	
								地盘	啟德6552	制圖	陈梓豪	20220211	圖號	X86055-P18
修改	A	B	D	採用	工廠	✓	地盤	-	图纸名称	铝料加工图	復核	練松文	20220213	數量	-
日期	03.16	04.12	05.14	材料颜色		AL2:ECK3X10063S-XF1			材料	X86055	批准	林仁安	20220215	單件重量	- (KG)

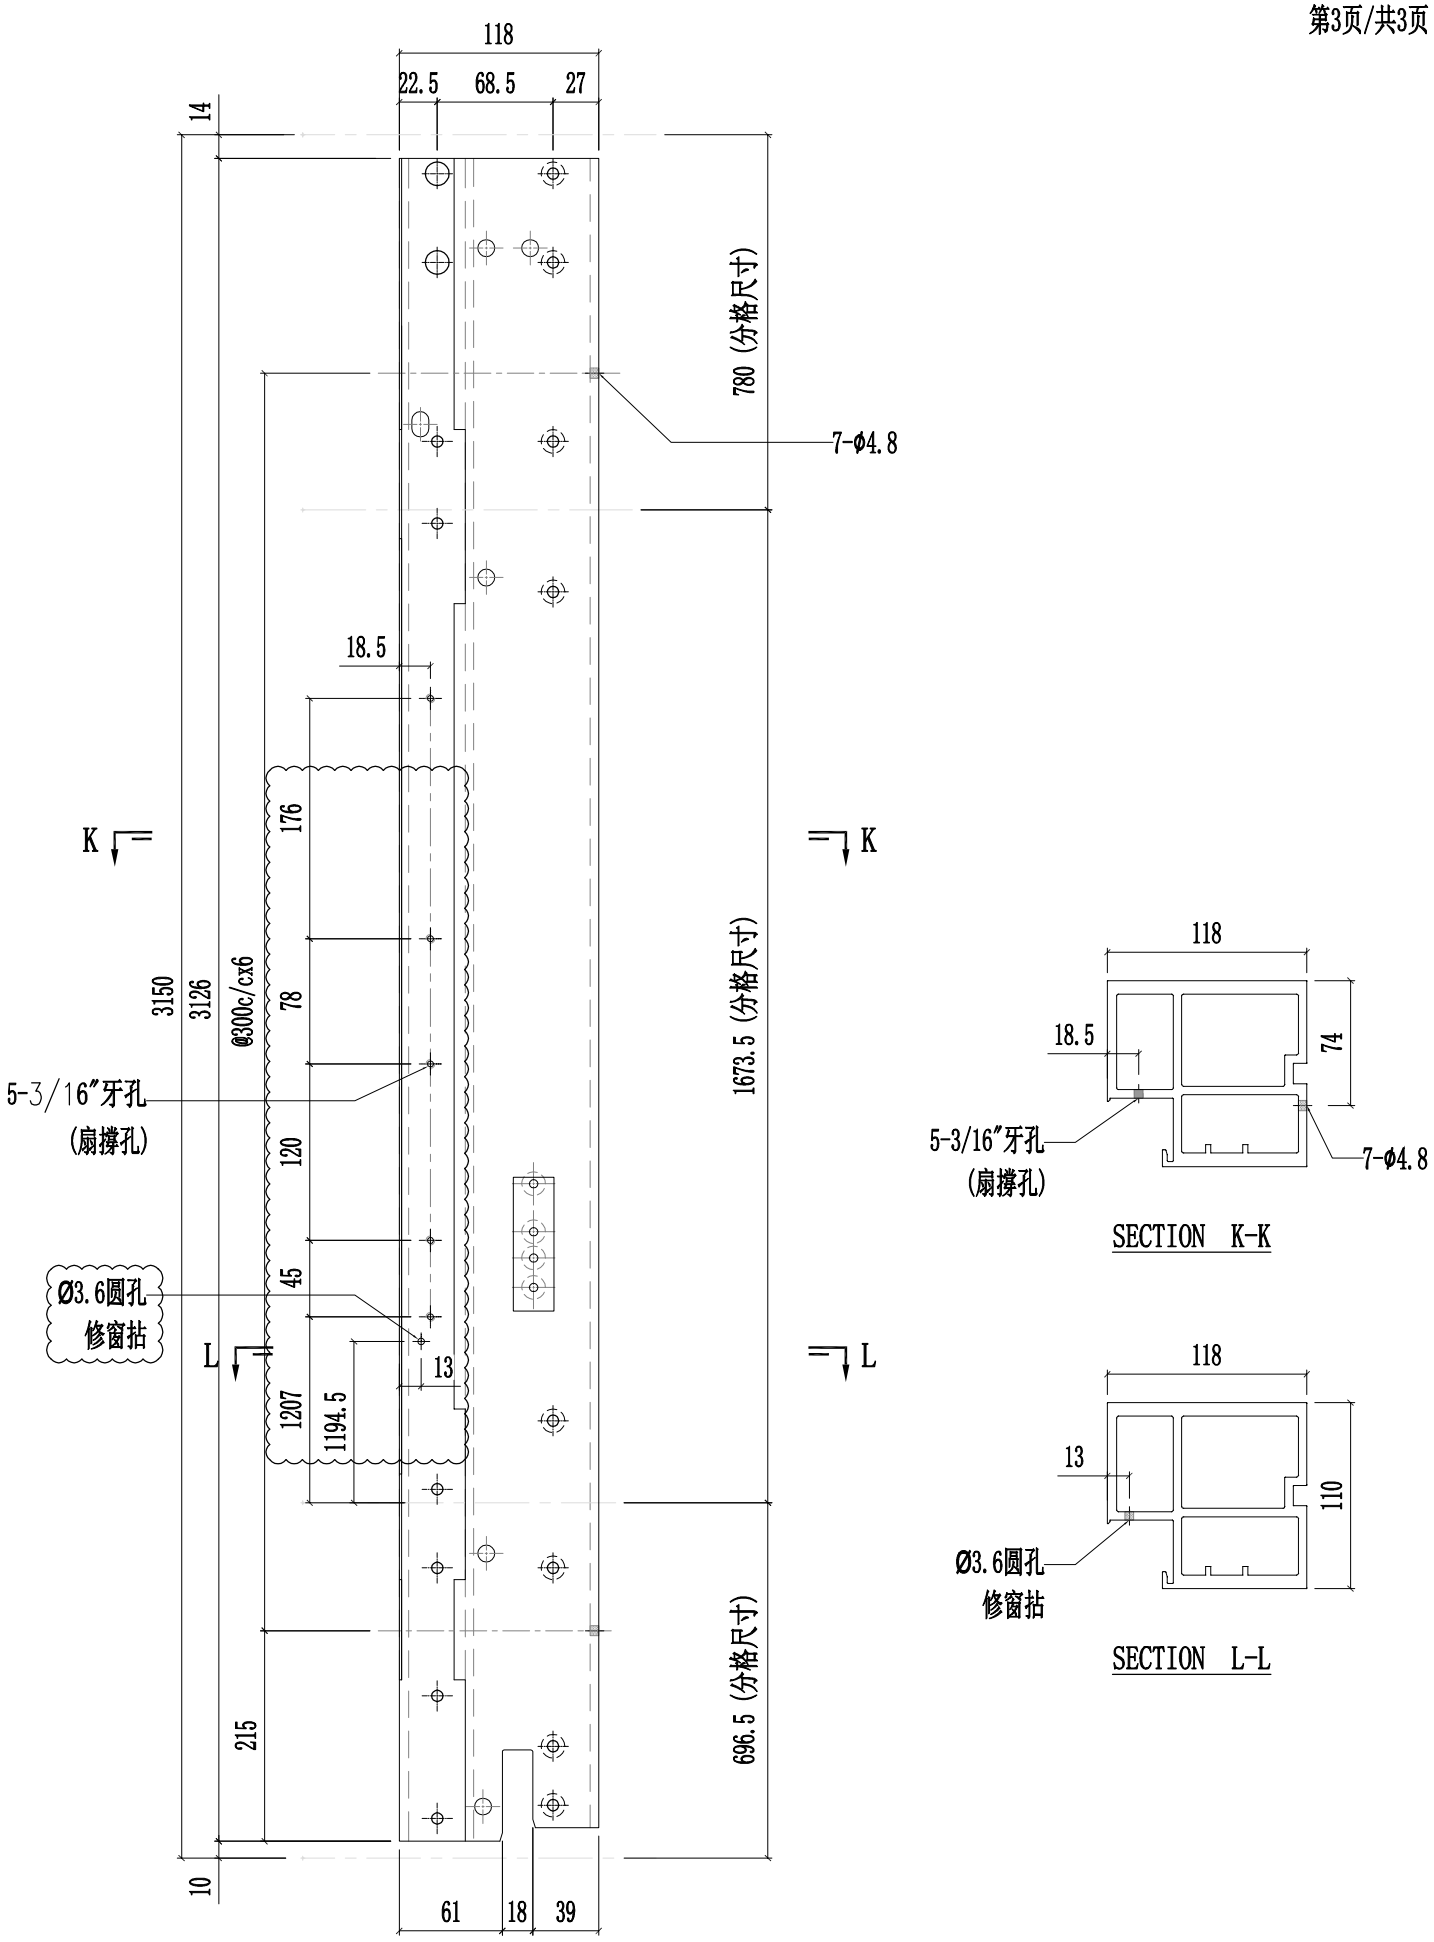


美特鋁質有限公司 MIDI Aluminium Fabricator Ltd.														
修改	A	B	D	採用	工廠	✓	地盤	-	工程號	J857	類別		物料號	-		
日期	03.16	03.26	05.14	材料顏色	AL2:ECK3X10063S-XF1				地盤	啟德6552	制圖	陳梓豪 20220211	圖號	X86055-P19
									图纸名称	铝料加工图	復核	練松文 20220213	數量	-
									材料	X86055	批准	林仁安 20220215	單件重量	- (KG)

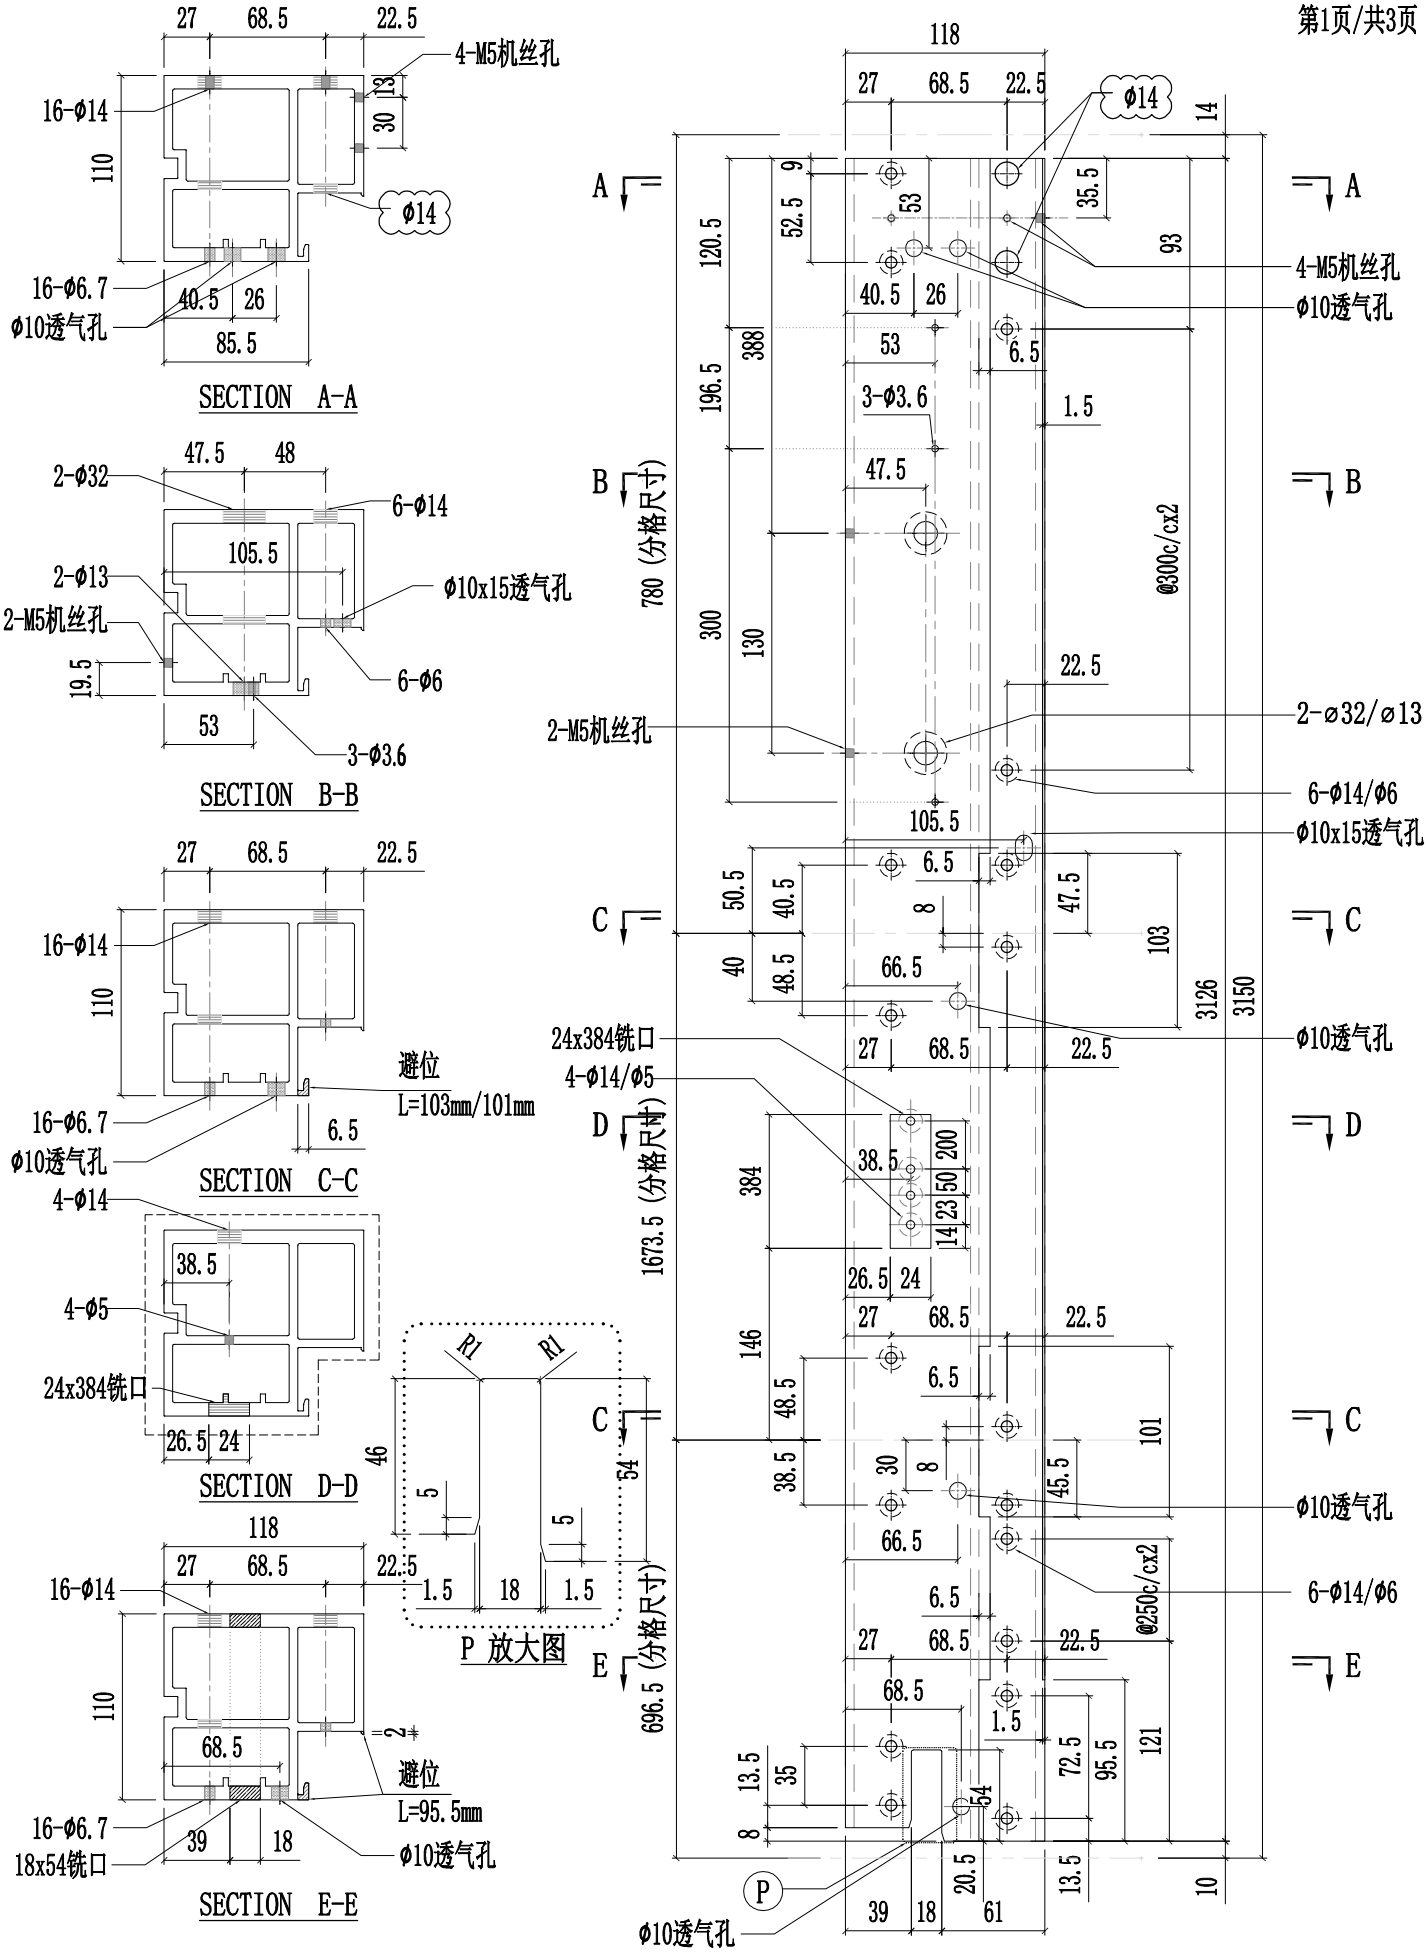


美特鋁質有限公司 MIDI Aluminium Fabricator Ltd.														
								工程號	J857	類別		物料號	-	
								地盘	啟德6552	制圖	陈梓豪 20220211	圖號	X86055-P19	
修改	A	B	D	採用	工廠	✓	地盤	-	图纸名称	铝料加工图	復核	練松文 20220213	數量	-
日期	03.16	03.26	05.14	材料颜色		AL2:ECK3X10063S-XF1			材料	X86055	批准	林仁安 20220215	單件重量	- (KG)

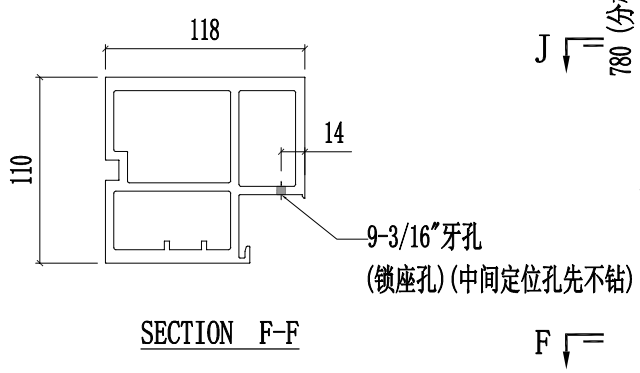


SECTION F-F

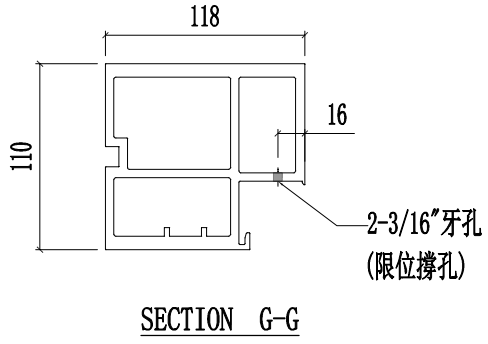


SECTION G-G

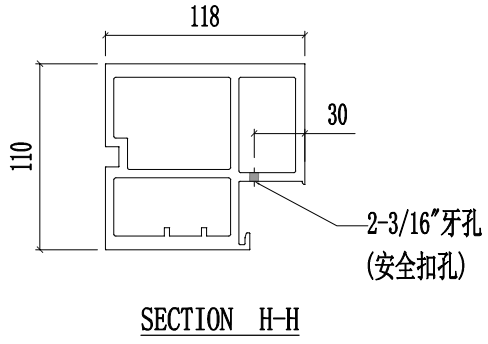


SECTION H-H

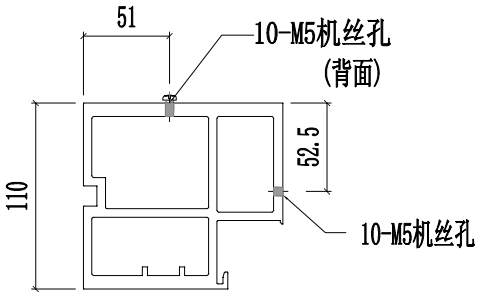


SECTION J-J

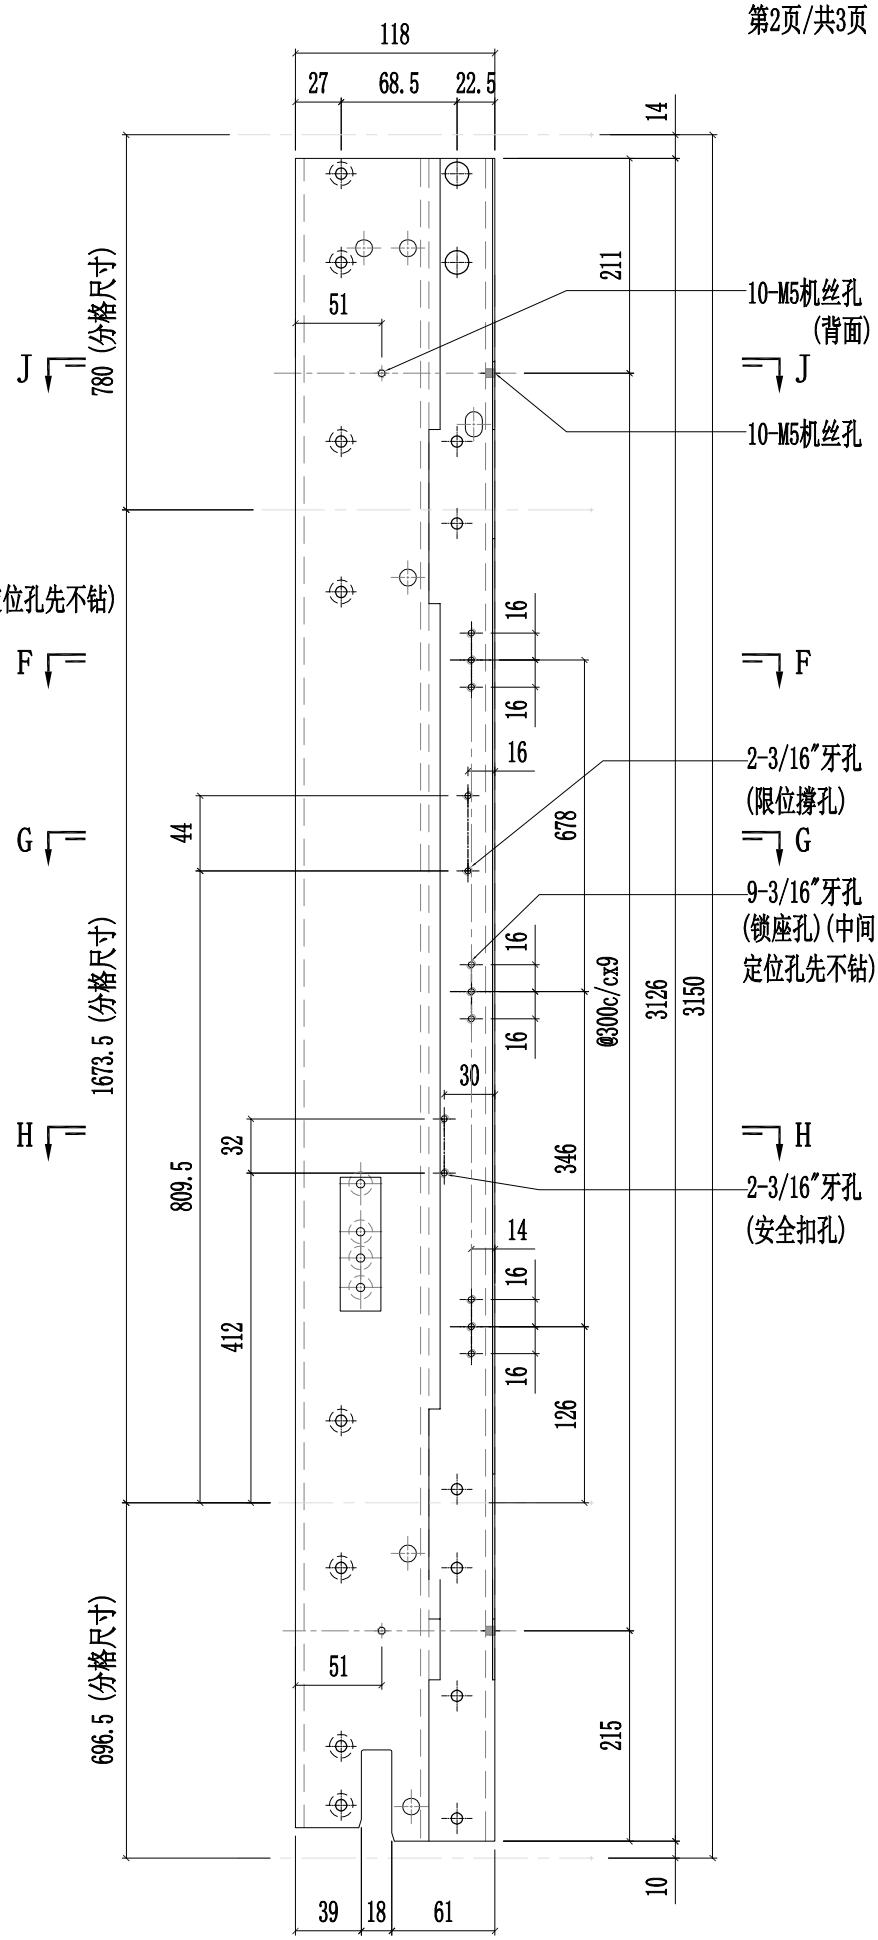


美特鋁質有限公司 MIDI Aluminium Fabricator Ltd.														
修改	A	B	D	採用	工廠	✓	地盤	-	工程號	J857	類別		物料號	-
日期	03.16	04.12	05.14	材料顏色	AL2:ECK3X10063S-XF1				地盤	啟德6552	制圖	陈梓豪 20220211	圖號	X86055-P19
									图纸名称	铝料加工图	復核	練松文 20220213	數量	-
									材料	X86055	批准	林仁安 20220215	單件重量	- (KG)

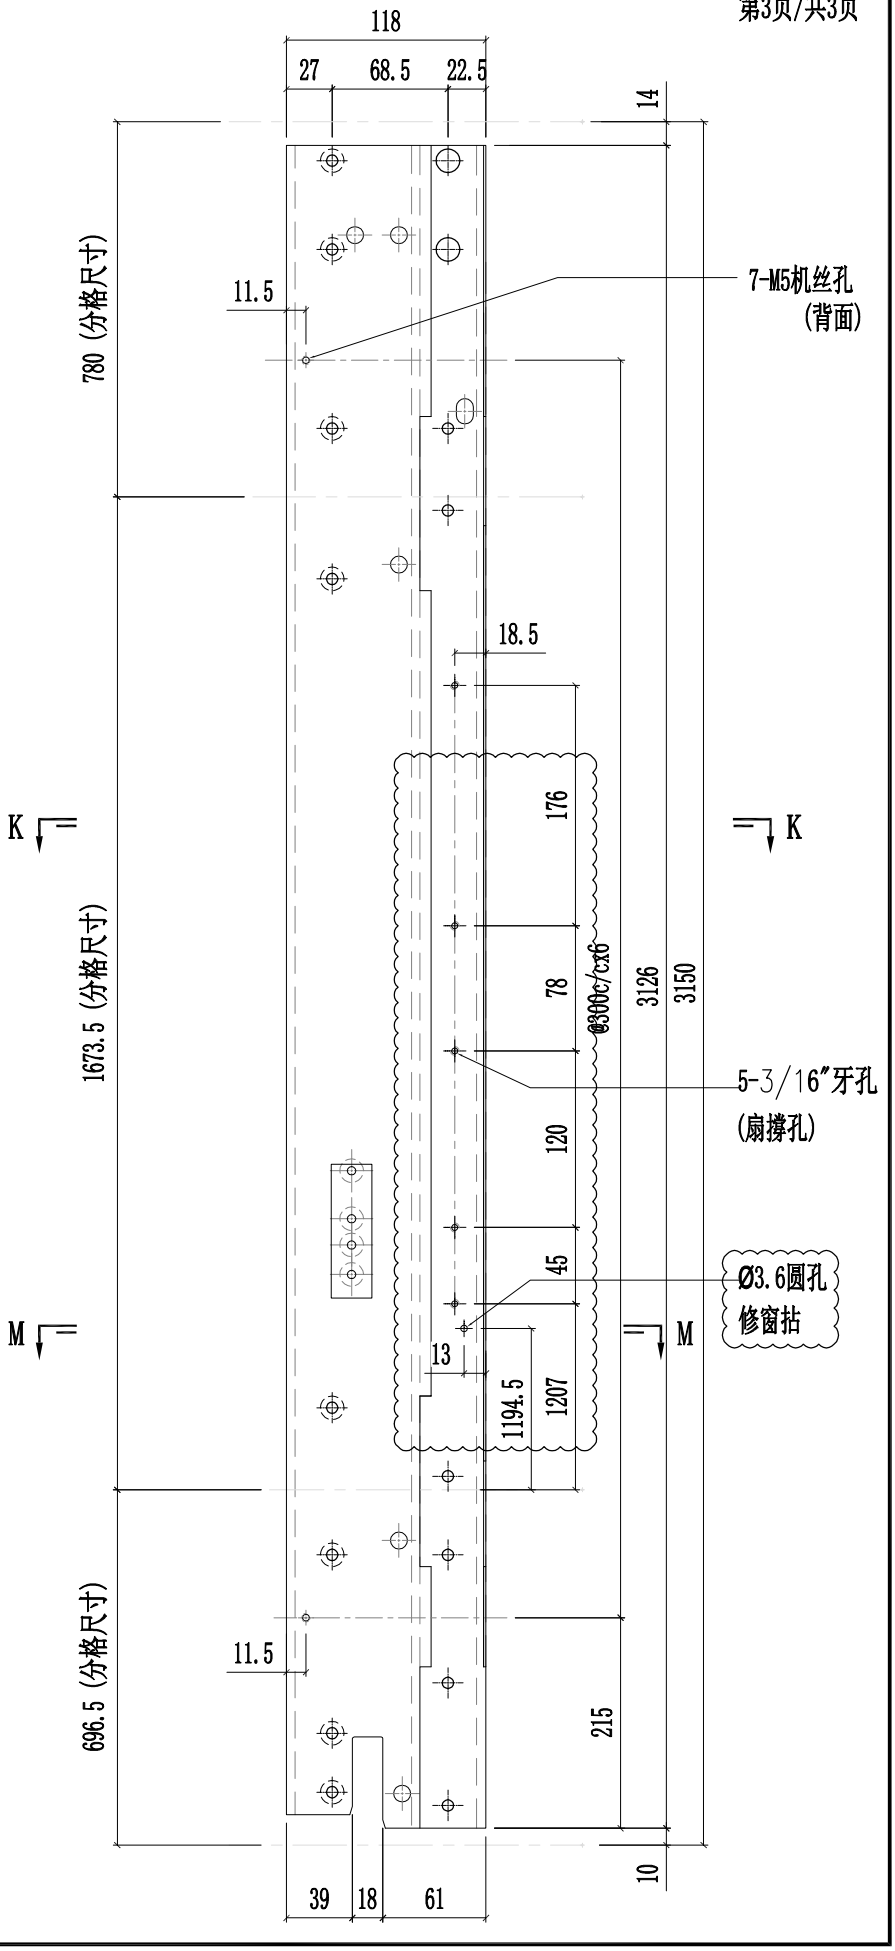

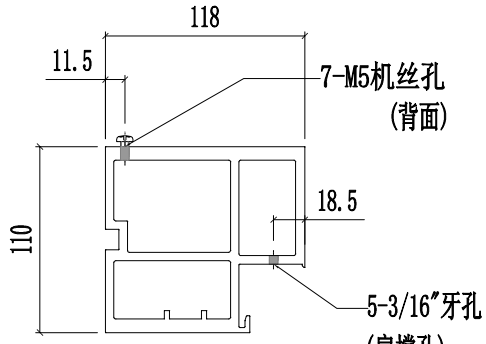

SECTION K-K

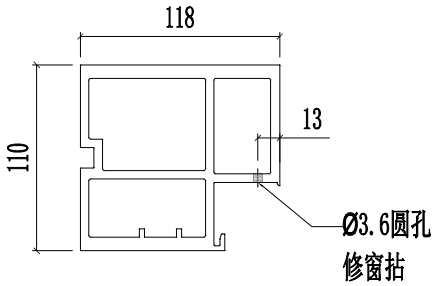



SECTION M-M

美特鋁質有限公司
MIDI Aluminium Fabricator Ltd.


修改	A	B	D	採用	工廠	✓	地盤	-
日期	03.16	03.26	05.14	材料颜色	AL2:ECK3X10063S-XF1			

工程號	J857	類別		物料號	-		
地盤	啟德6552	制圖	陈梓豪	20220211	圖號	X86055-P20	
图纸名称	铝料加工图	復核	練松文	20220213	數量	-	
材料	X86055	批准	林仁安	20220215	單件重量	-	(KG)

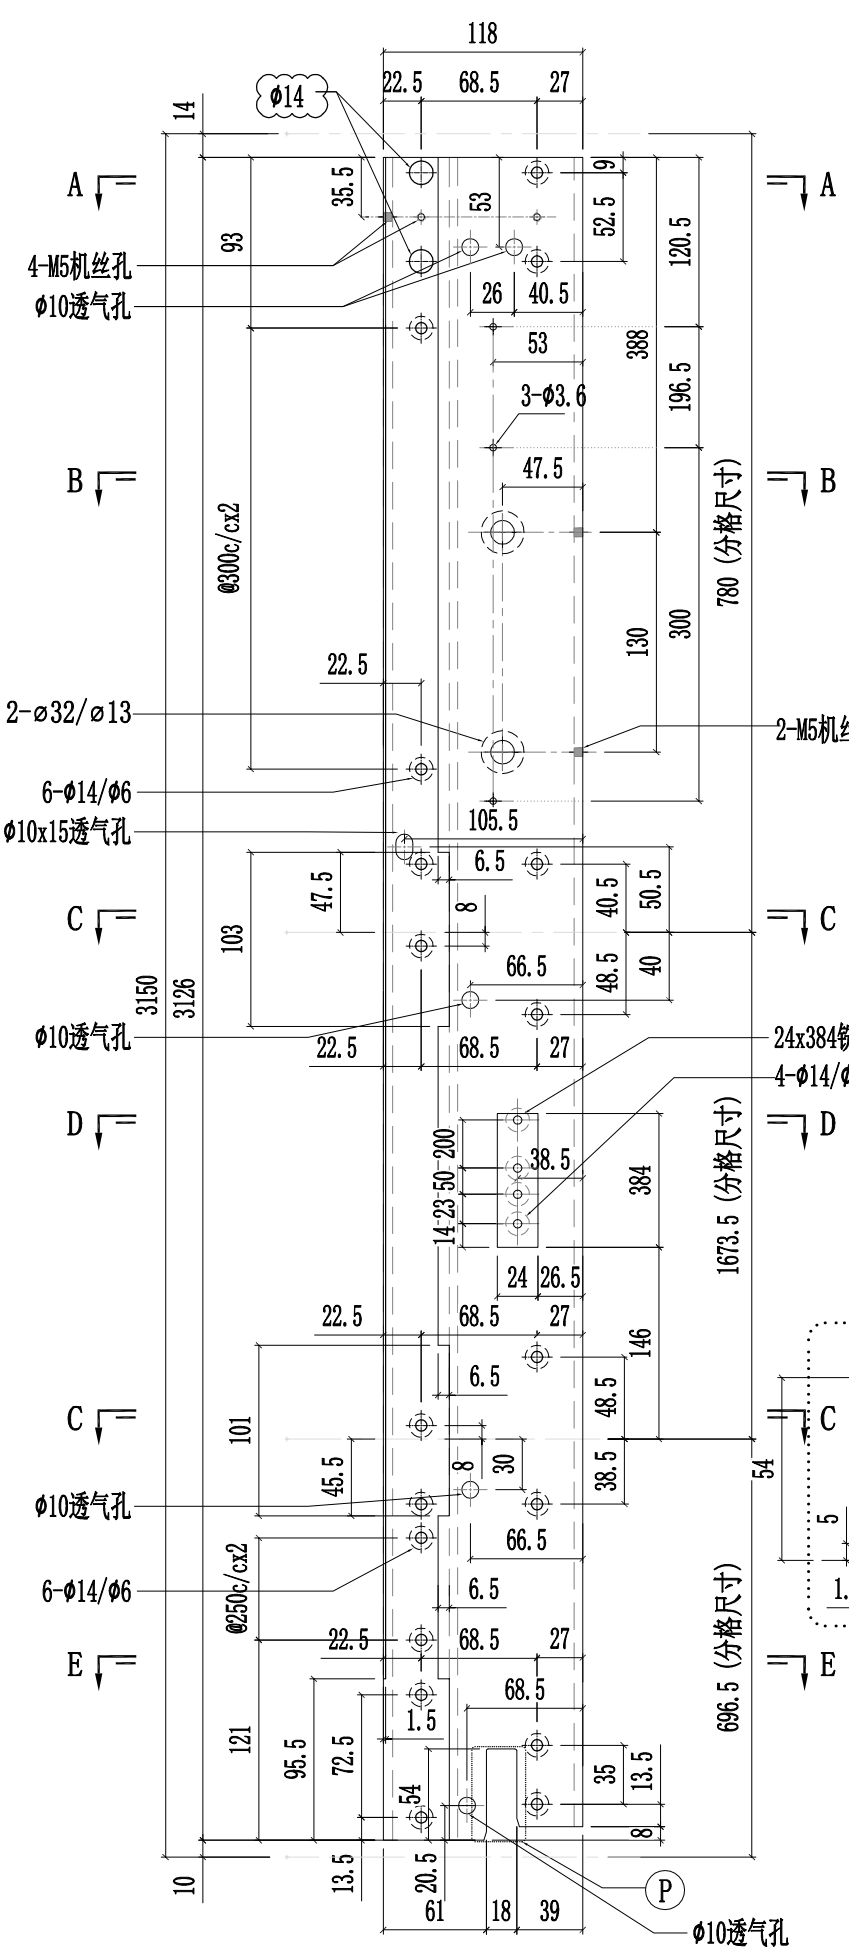


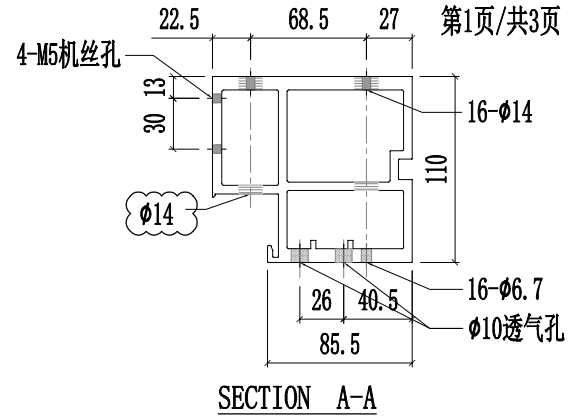


SECTION A-A

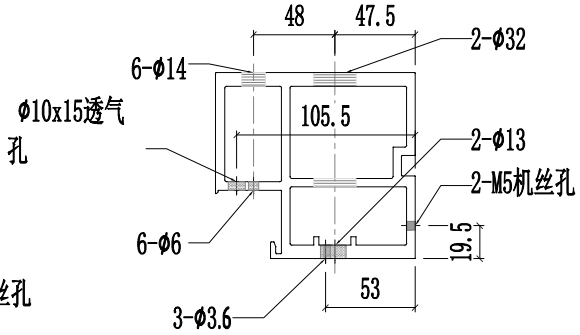


SECTION B-B

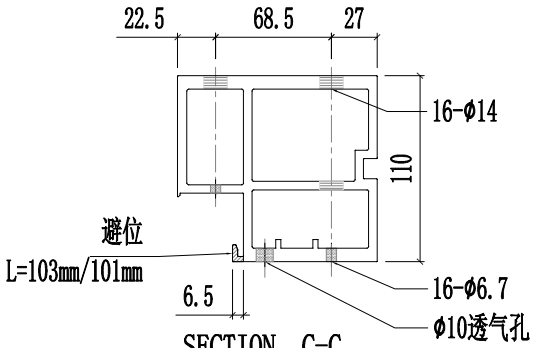


SECTION C-C

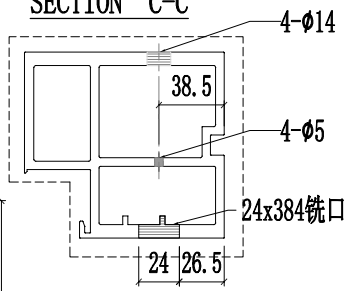

SECTION D-D

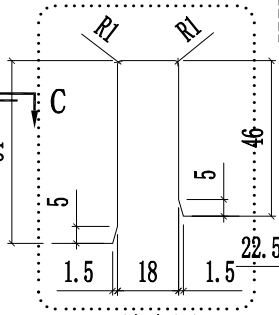



P 放大图

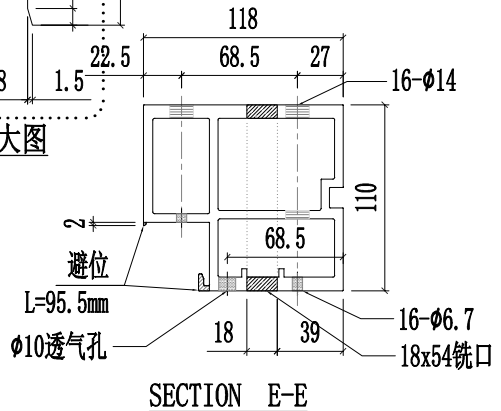


SECTION E-E

美特鋁質有限公司 MIDI Aluminium Fabricator Ltd.														
								工程號	J857	類別		物料號	-	
								地盤	啟德6552	制圖	陈梓豪 20220211	圖號	X86055-P20	
修改	A	B	D	採用	工廠	✓	地盤	-	图纸名称	铝料加工图	復核	練松文 20220213	數量	-
日期	03.16	03.26	05.14	材料颜色		AL2:ECK3X10063S-XF1			材料	X86055	批准	林仁安 20220215	單件重量	- (KG)

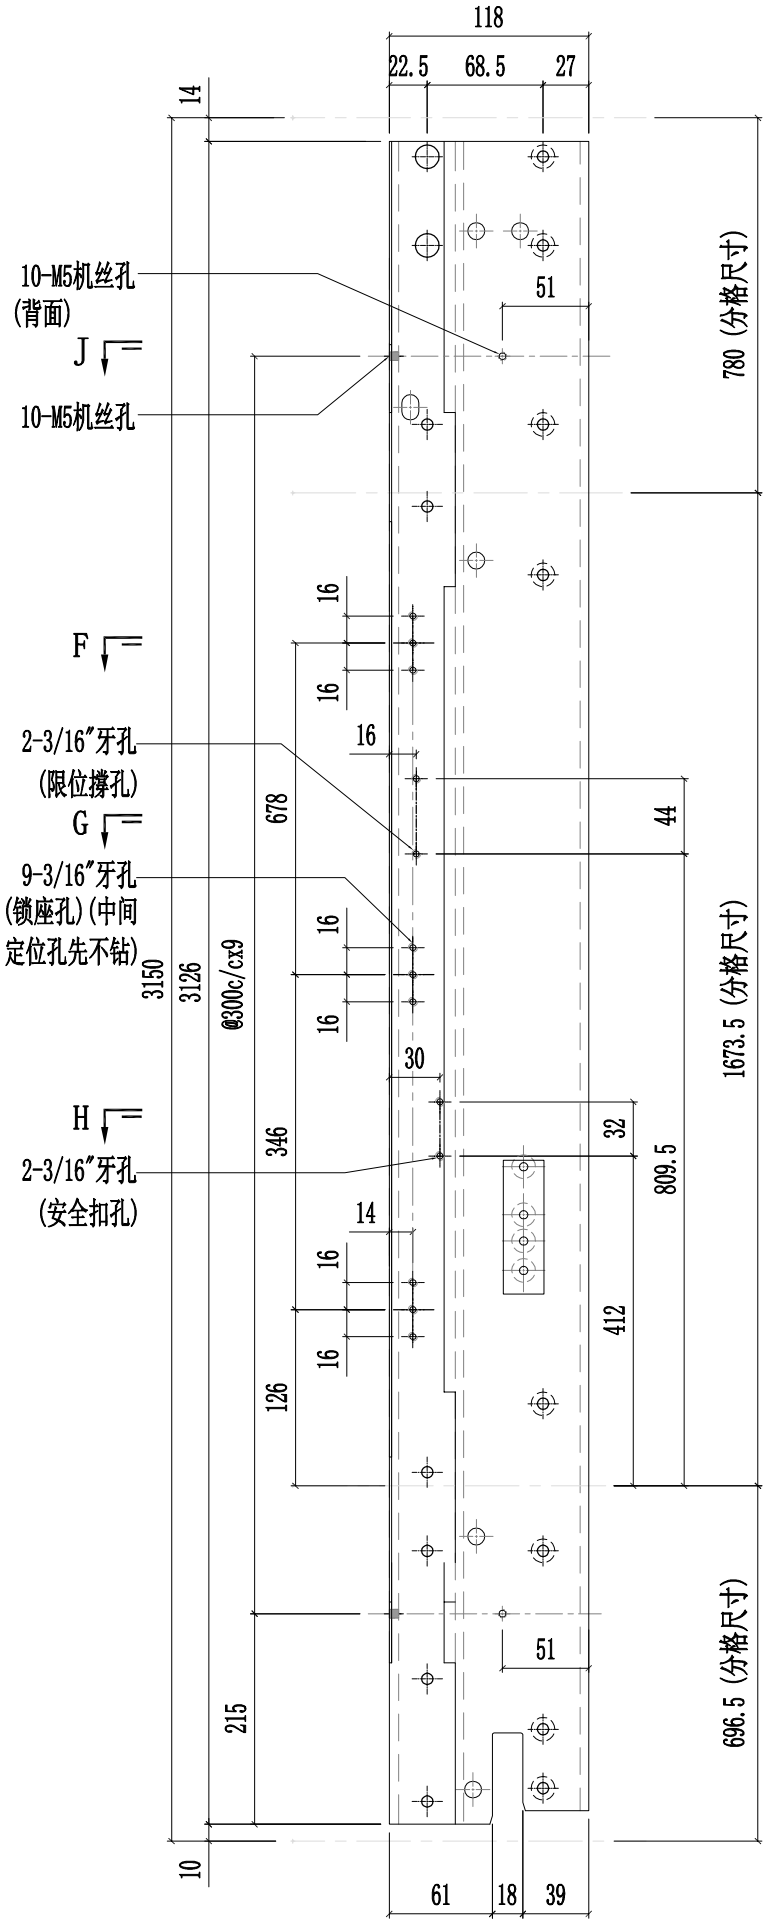


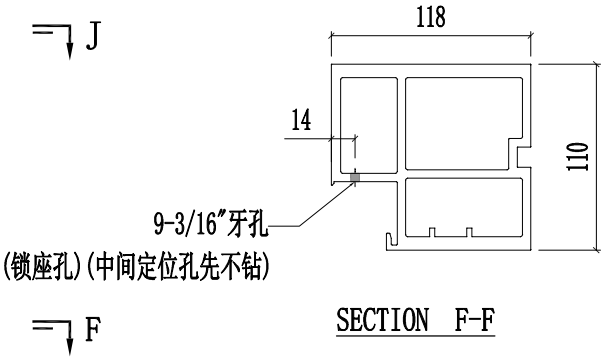


SECTION F-F

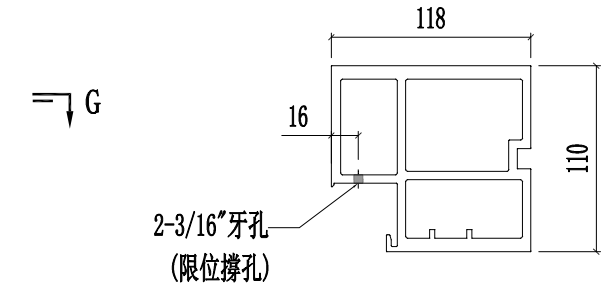

SECTION G-G

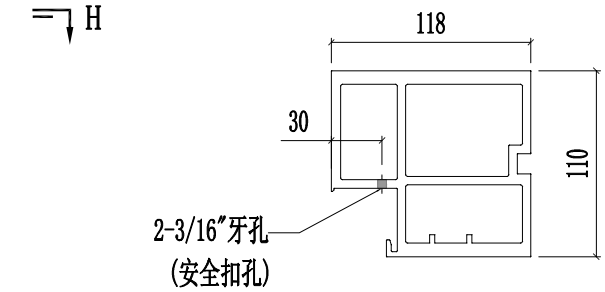


SECTION H-H

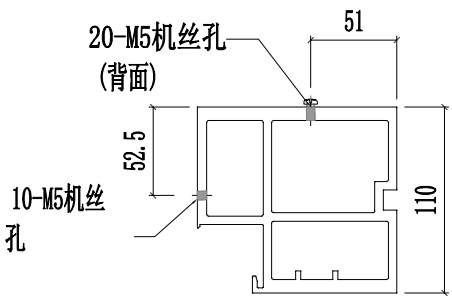

SECTION J-J


美特鋁質有限公司 MIDI Aluminium Fabricator Ltd.														
									工程號	J857	類別		物料號	-
									地盘	啟德6552	制圖	陈梓豪 20220211	圖號	X86055-P20
修改	A	B	D	採用	工廠	✓	地盤	-	图纸名称	铝料加工图	復核	練松文 20220213	數量	-
日期	03.16	04.12	05.14	材料颜色		AL2:ECK3X10063S-XF1			材料	X86055	批准	林仁安 20220215	單件重量	- (KG)

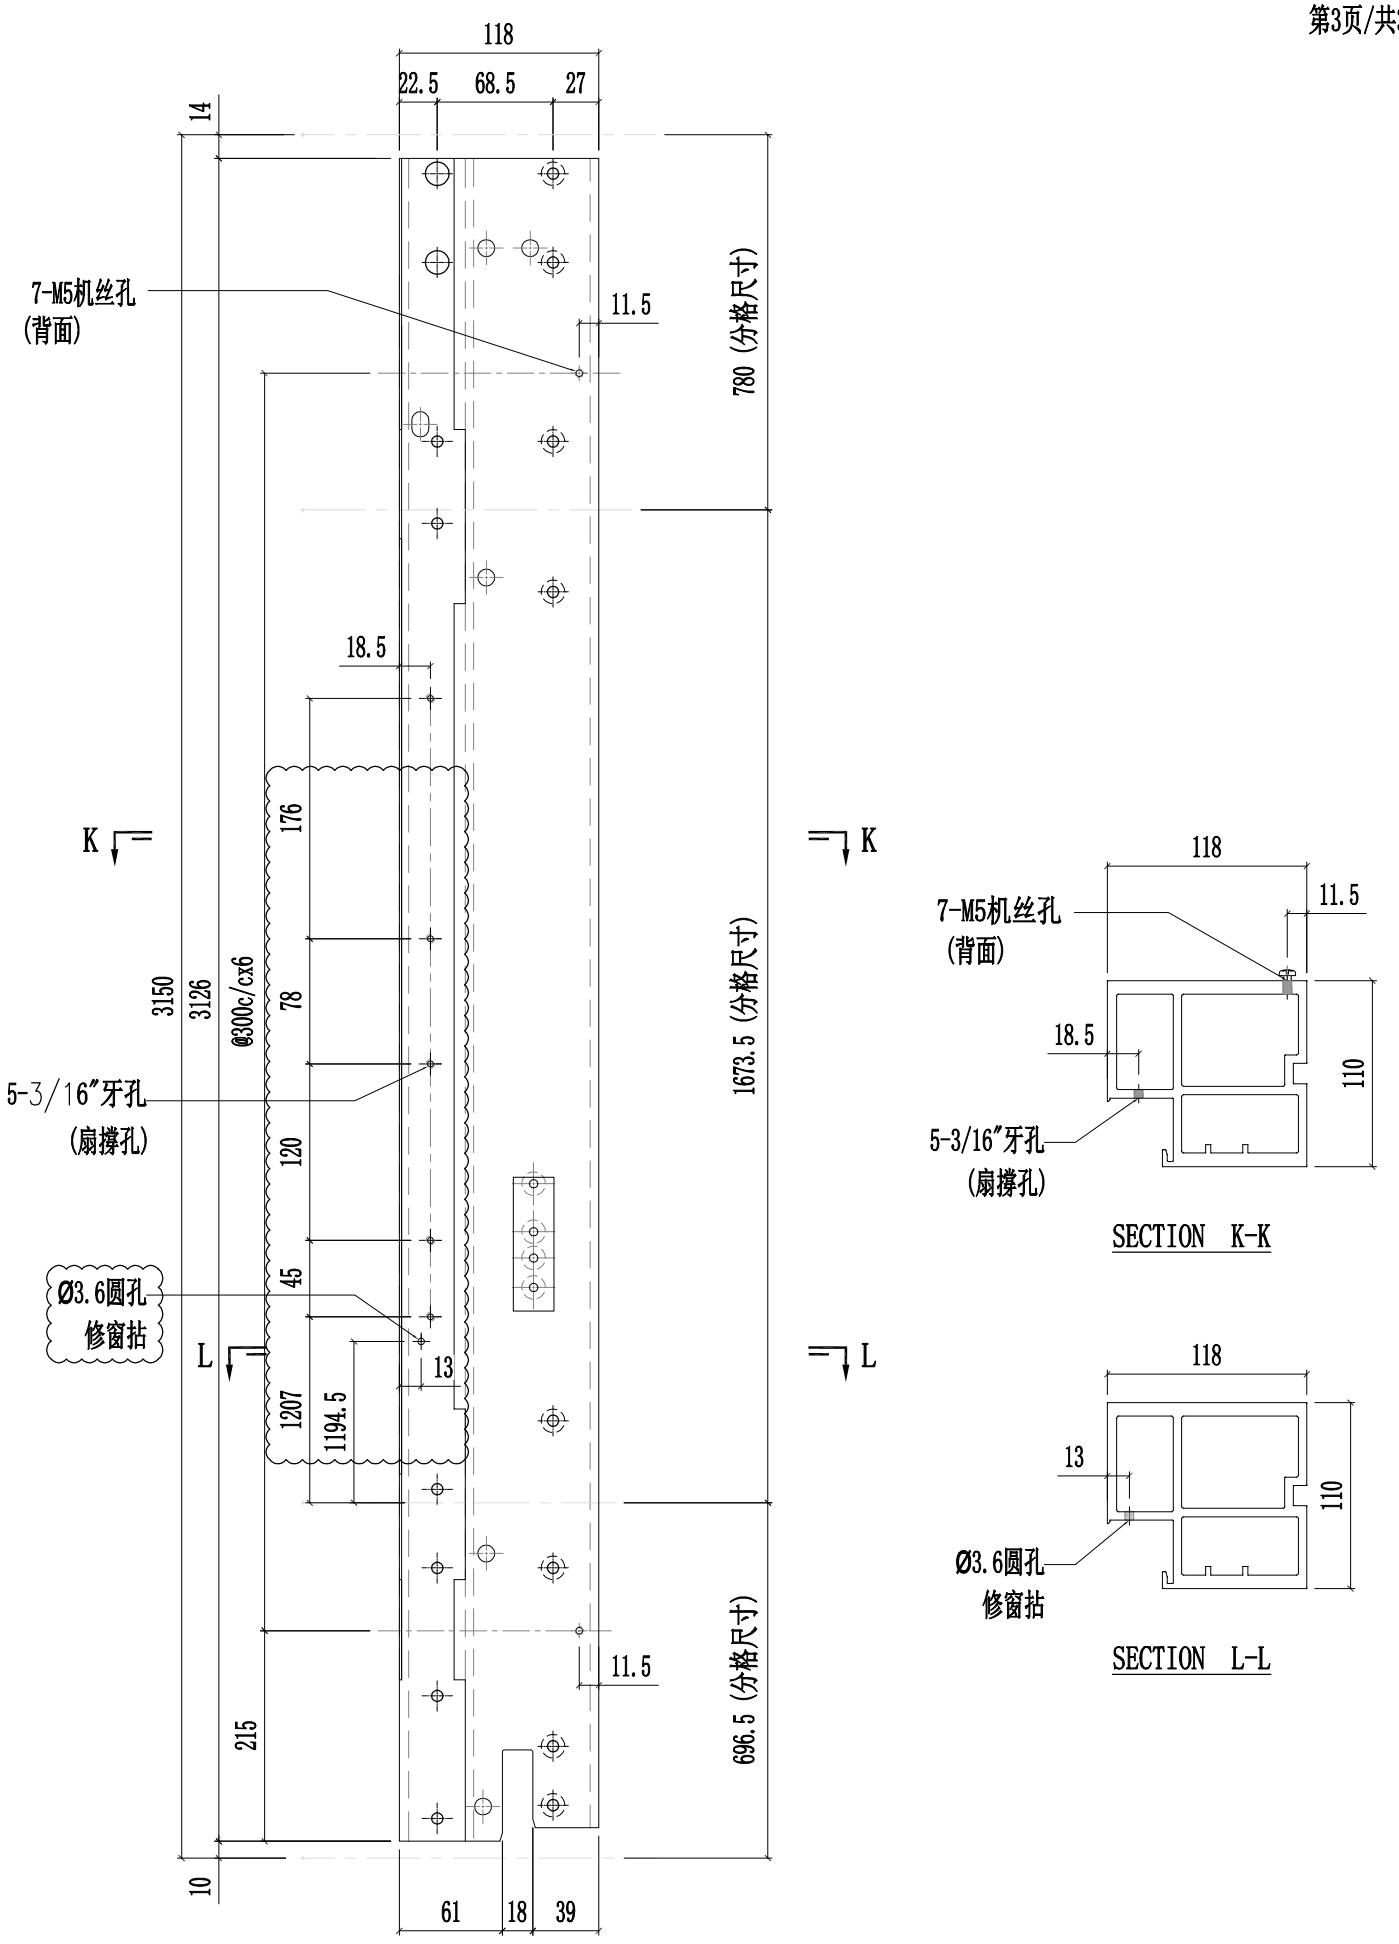

SECTION K-K


SECTION L-L

美特鋁質有限公司 MIDI Aluminium Fabricator Ltd.														
修改	A	B	D	採用	工廠	✓	地盤	-	工程號	J857	類別		物料號	-		
日期	03.16	03.26	05.14	材料顏色	AL2:ECK3X10063S-XF1				地盤	啟德6552	制圖	陳梓豪 20220211	圖號	X86055-P21
									图纸名称	铝料加工图	復核	練松文 20220213	數量	-
									材料	X86055	批准	林仁安 20220215	單件重量	- (KG)

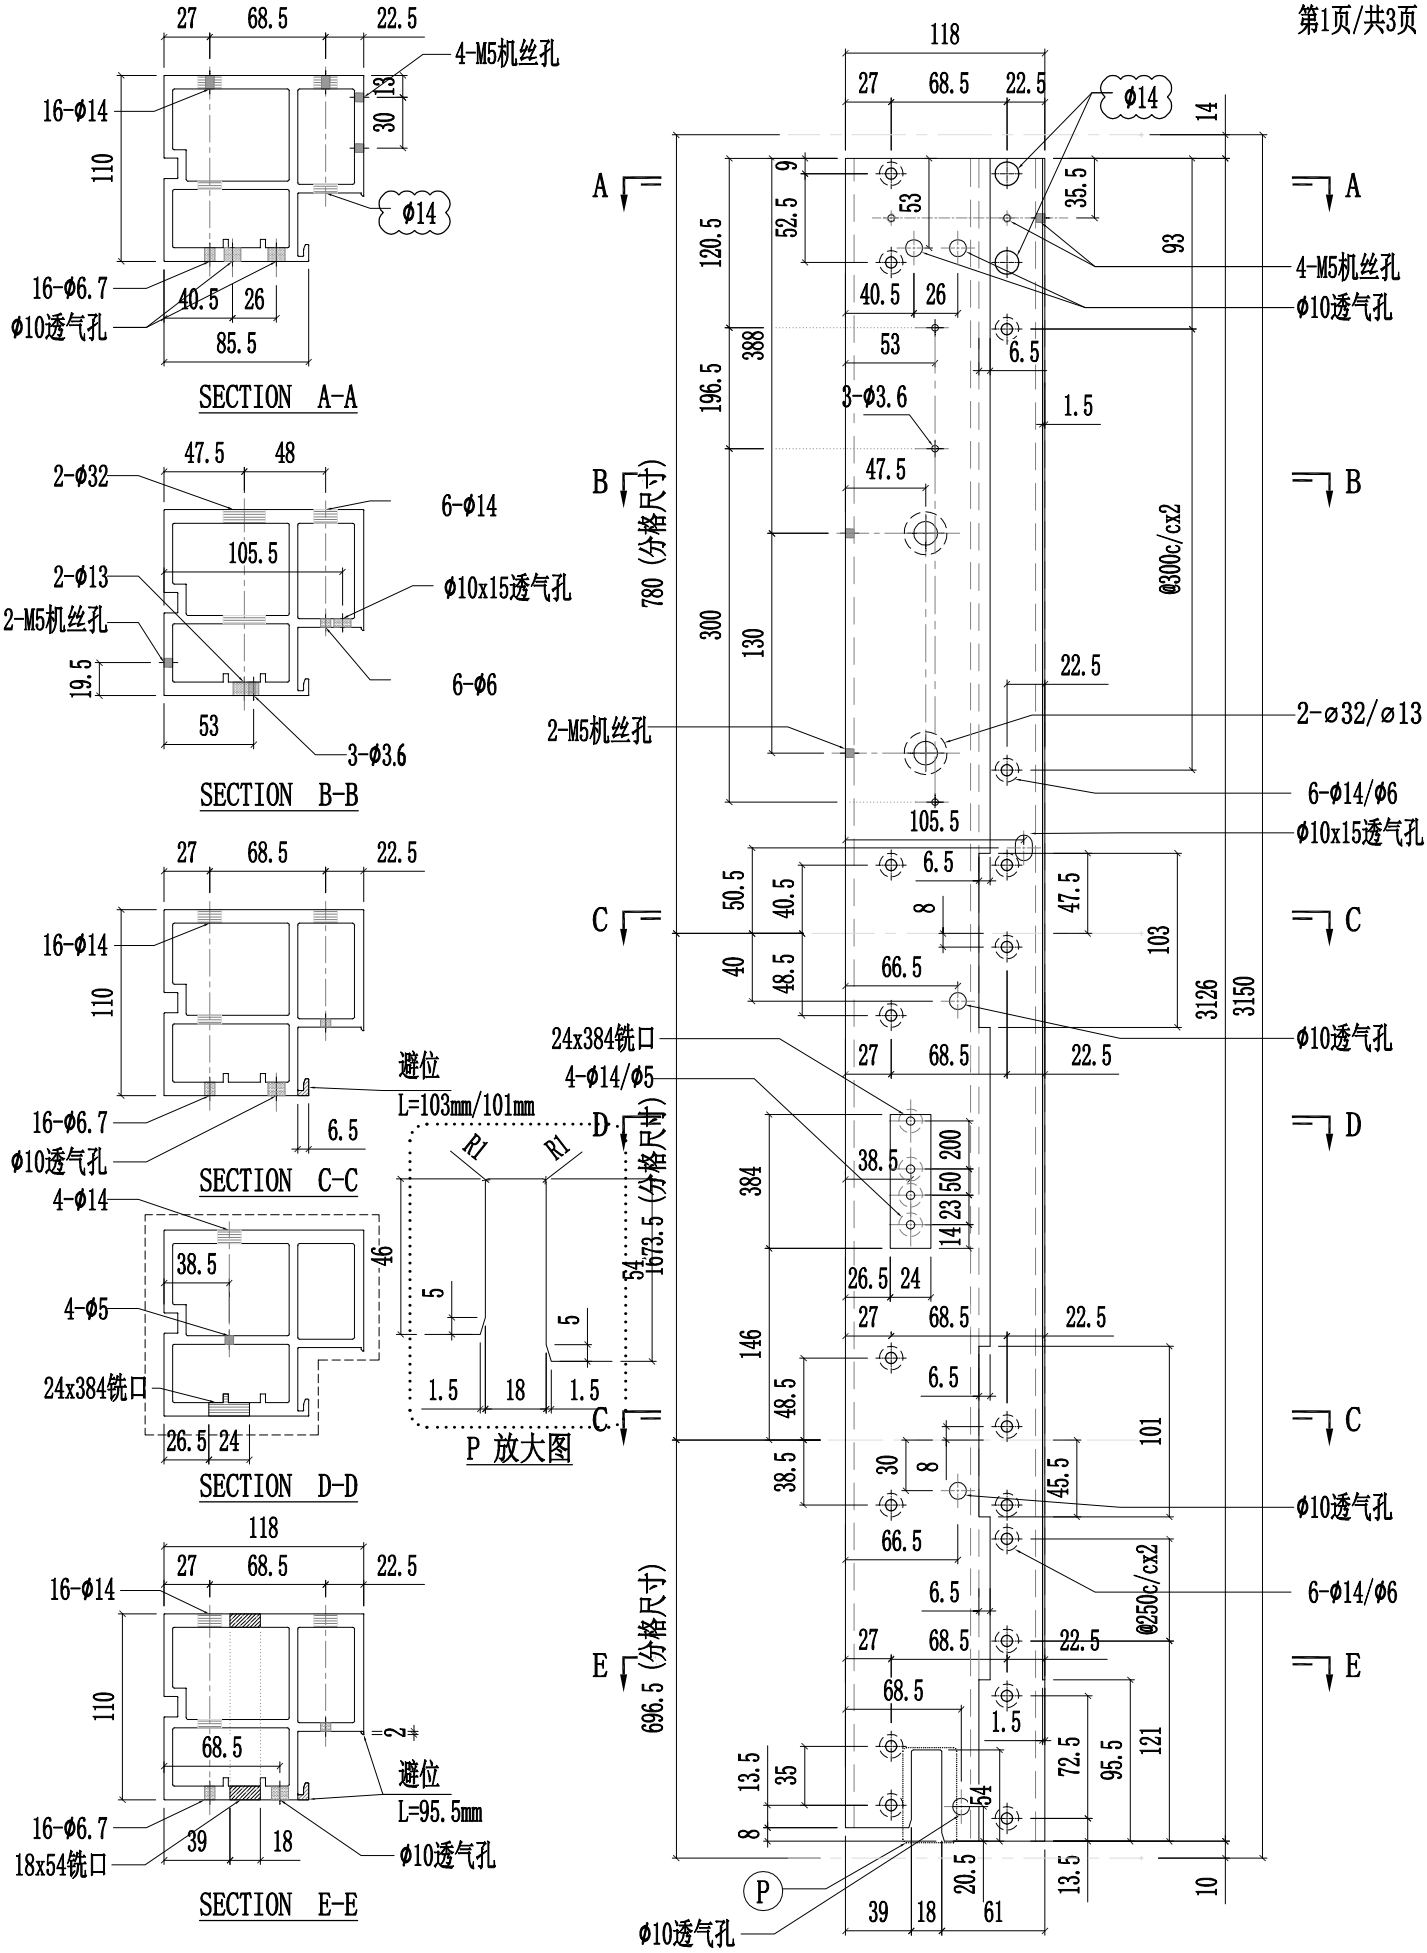


美特鋁質有限公司 MIDI Aluminium Fabricator Ltd.														
修改	A	B	D	採用	工廠	✓	地盤	-	图纸名称	铝料加工图	復核	練松文	20220213	數量	-
日期	03.16	03.26	05.14	材料颜色	AL2:ECK3X10063S-XF1				材料	X86055	批准	林仁安	20220215	單件重量	- (KG)

工程號	J857	類別		物料號	-		
地盘	啟德6552	制圖	陈梓豪	20220211	圖號	X86055-P21	

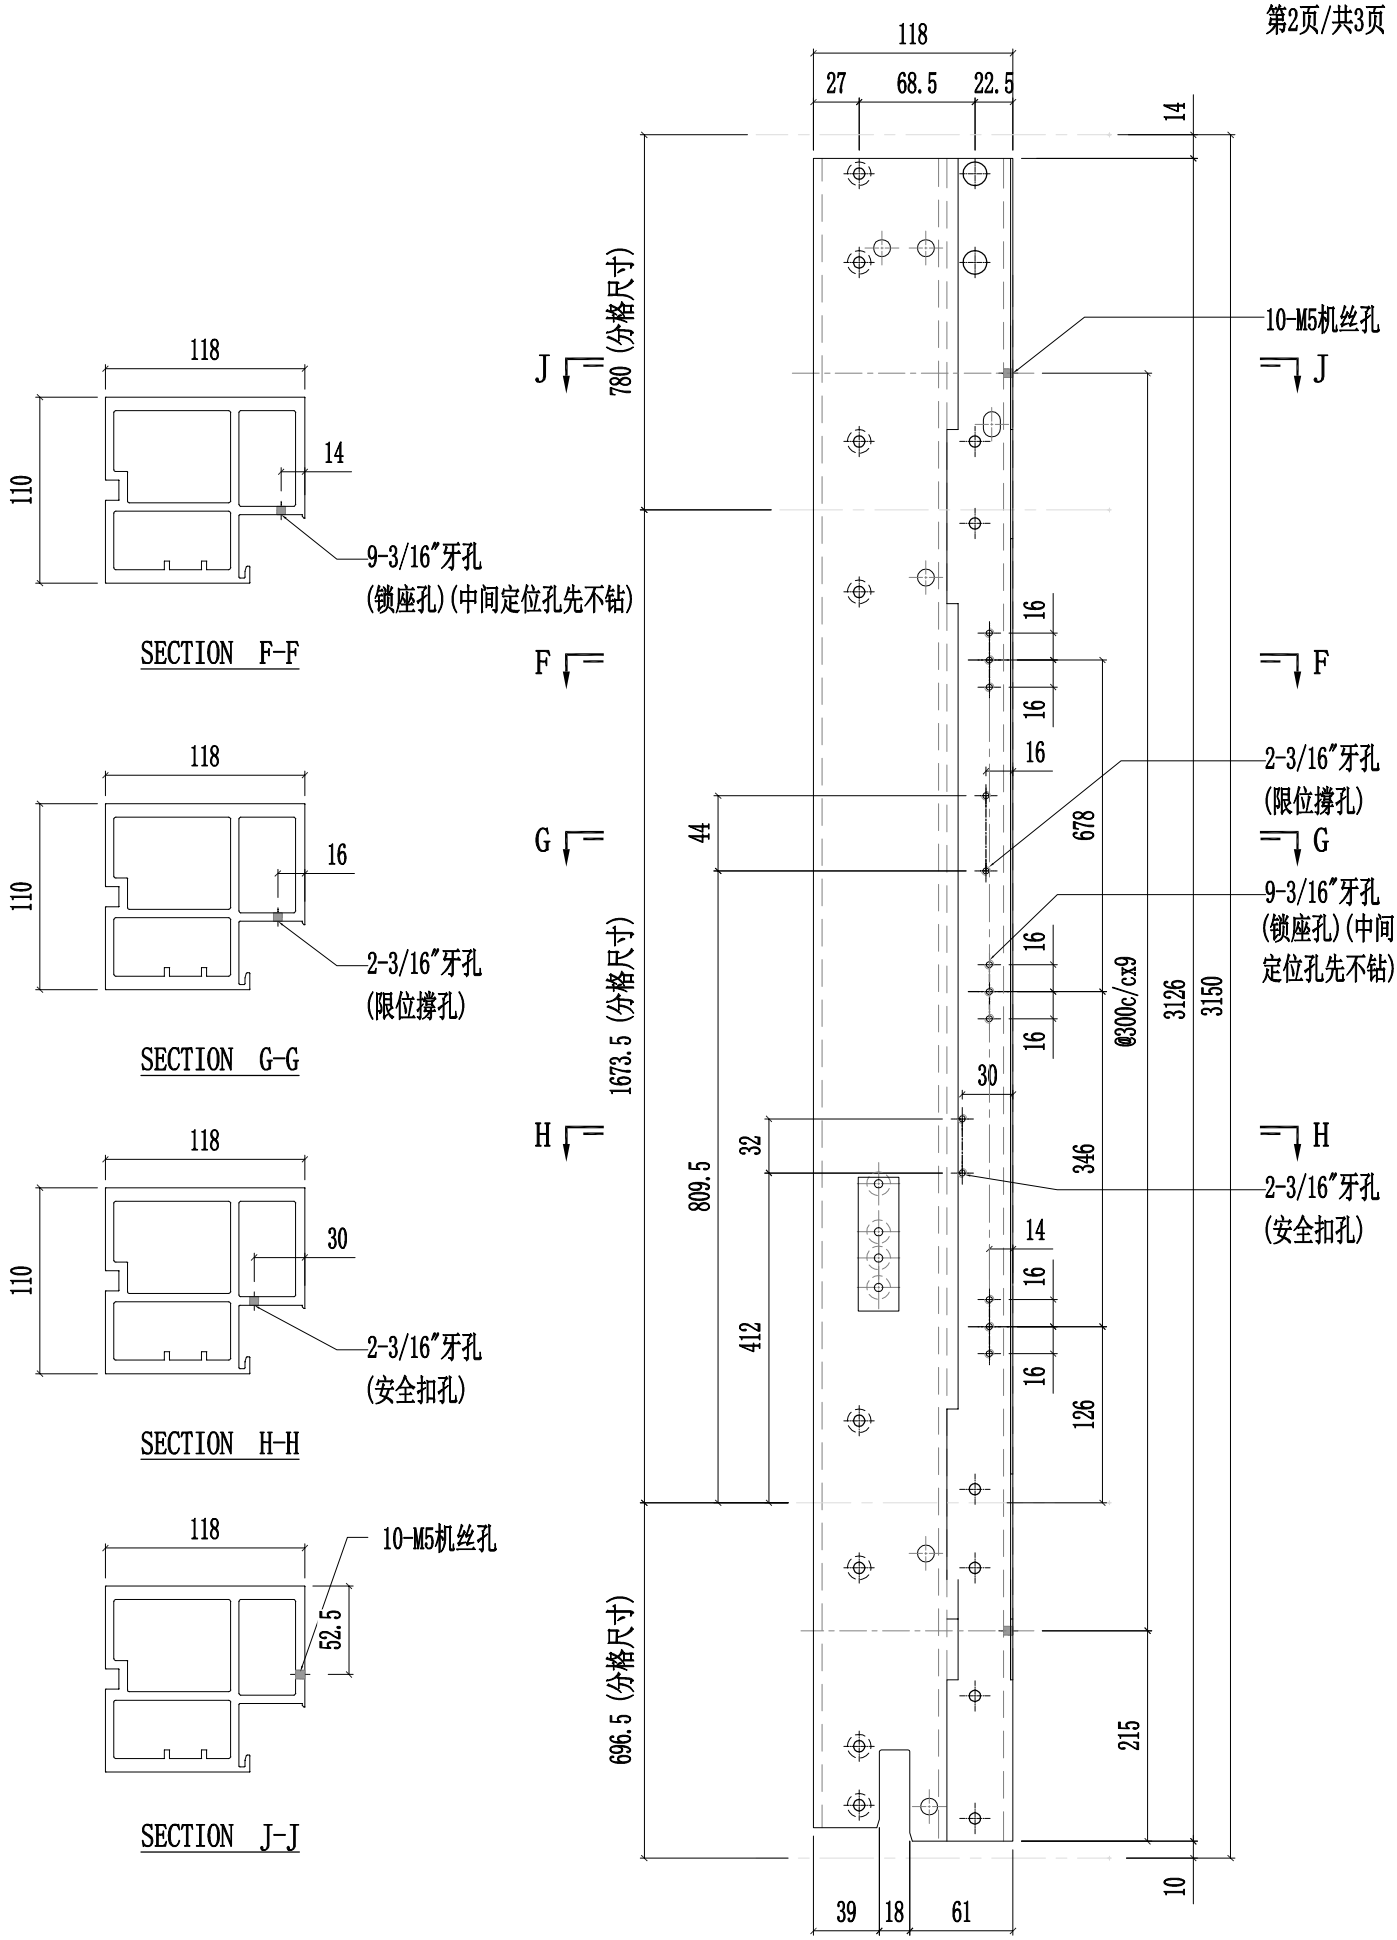


美特鋁質有限公司 MIDI Aluminium Fabricator Ltd.														
工程號	J857	類別		物料號	-									
地盤	啟德6552	制圖	陳梓豪	20220211	圖號	X86055-P21								
修改	A	B	D	採用	工廠	✓	地盤	-	图纸名称	铝料加工图	復核	練松文	20220213	數量	-
日期	03.16	04.12	05.14	材料颜色	AL2:ECK3X10063S-XF1				材料	X86055	批准	林仁安	20220215	單件重量	- (KG)

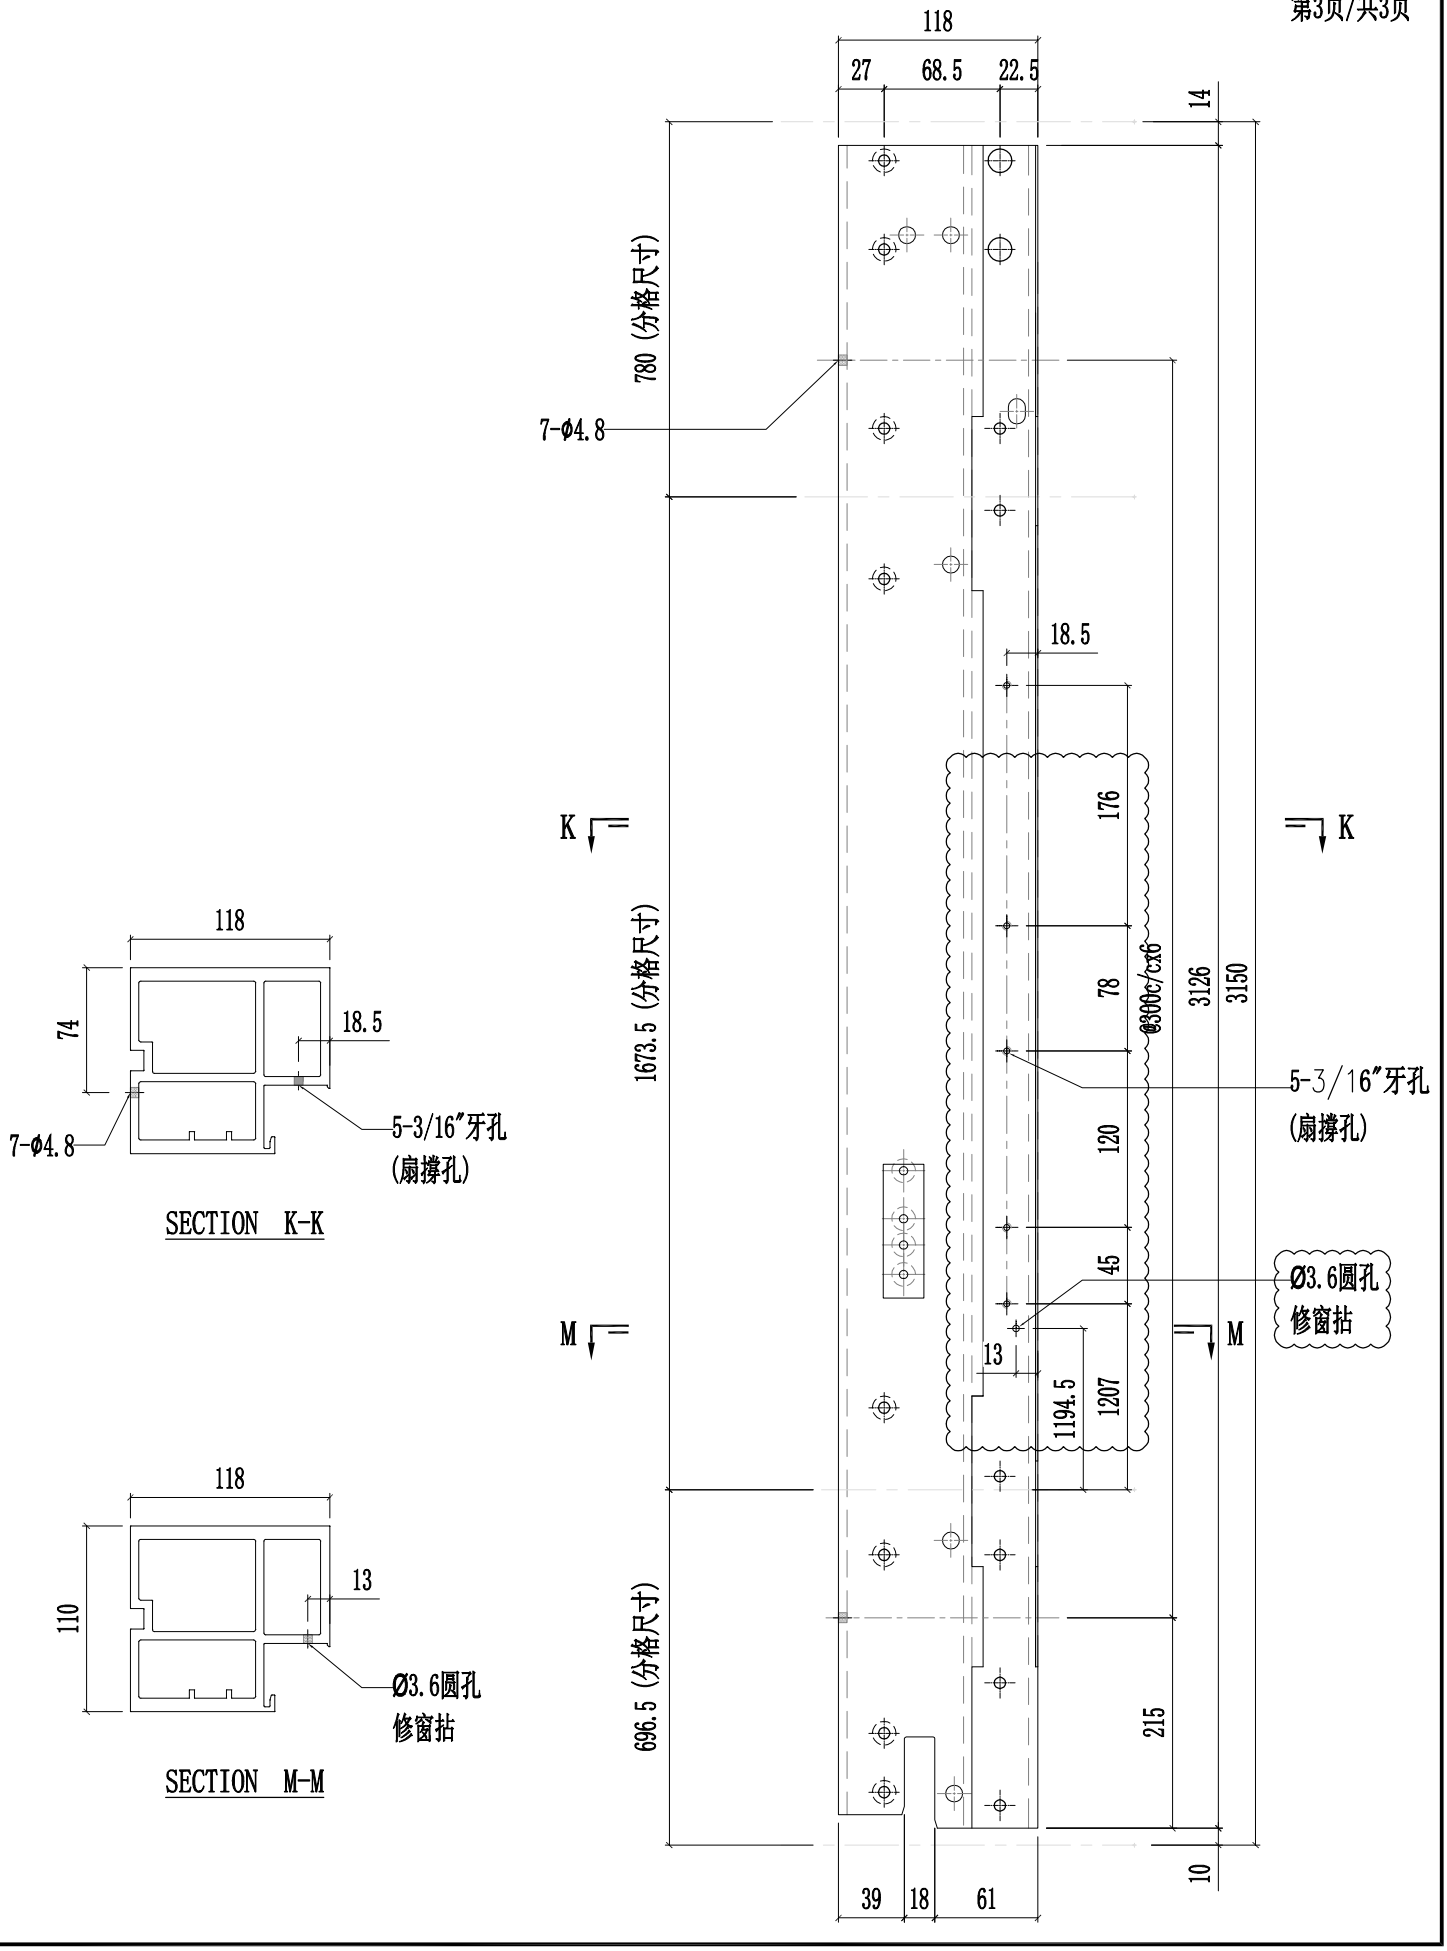


美特鋁質有限公司
MIDI Aluminium Fabricator Ltd.


修改	A	B	D	採用	工廠	✓	地盤	-
日期	03.16	03.26	05.14	材料颜色	AL2:ECK3X10063S-XF1			

工程號	J857	類別		物料號	-		
地盤	啟德6552	制圖	陈梓豪	20220211	圖號	X86055-P22	
图纸名称	铝料加工图	復核	練松文	20220213	數量	-	
材料	X86055	批准	林仁安	20220215	單件重量	-	(KG)

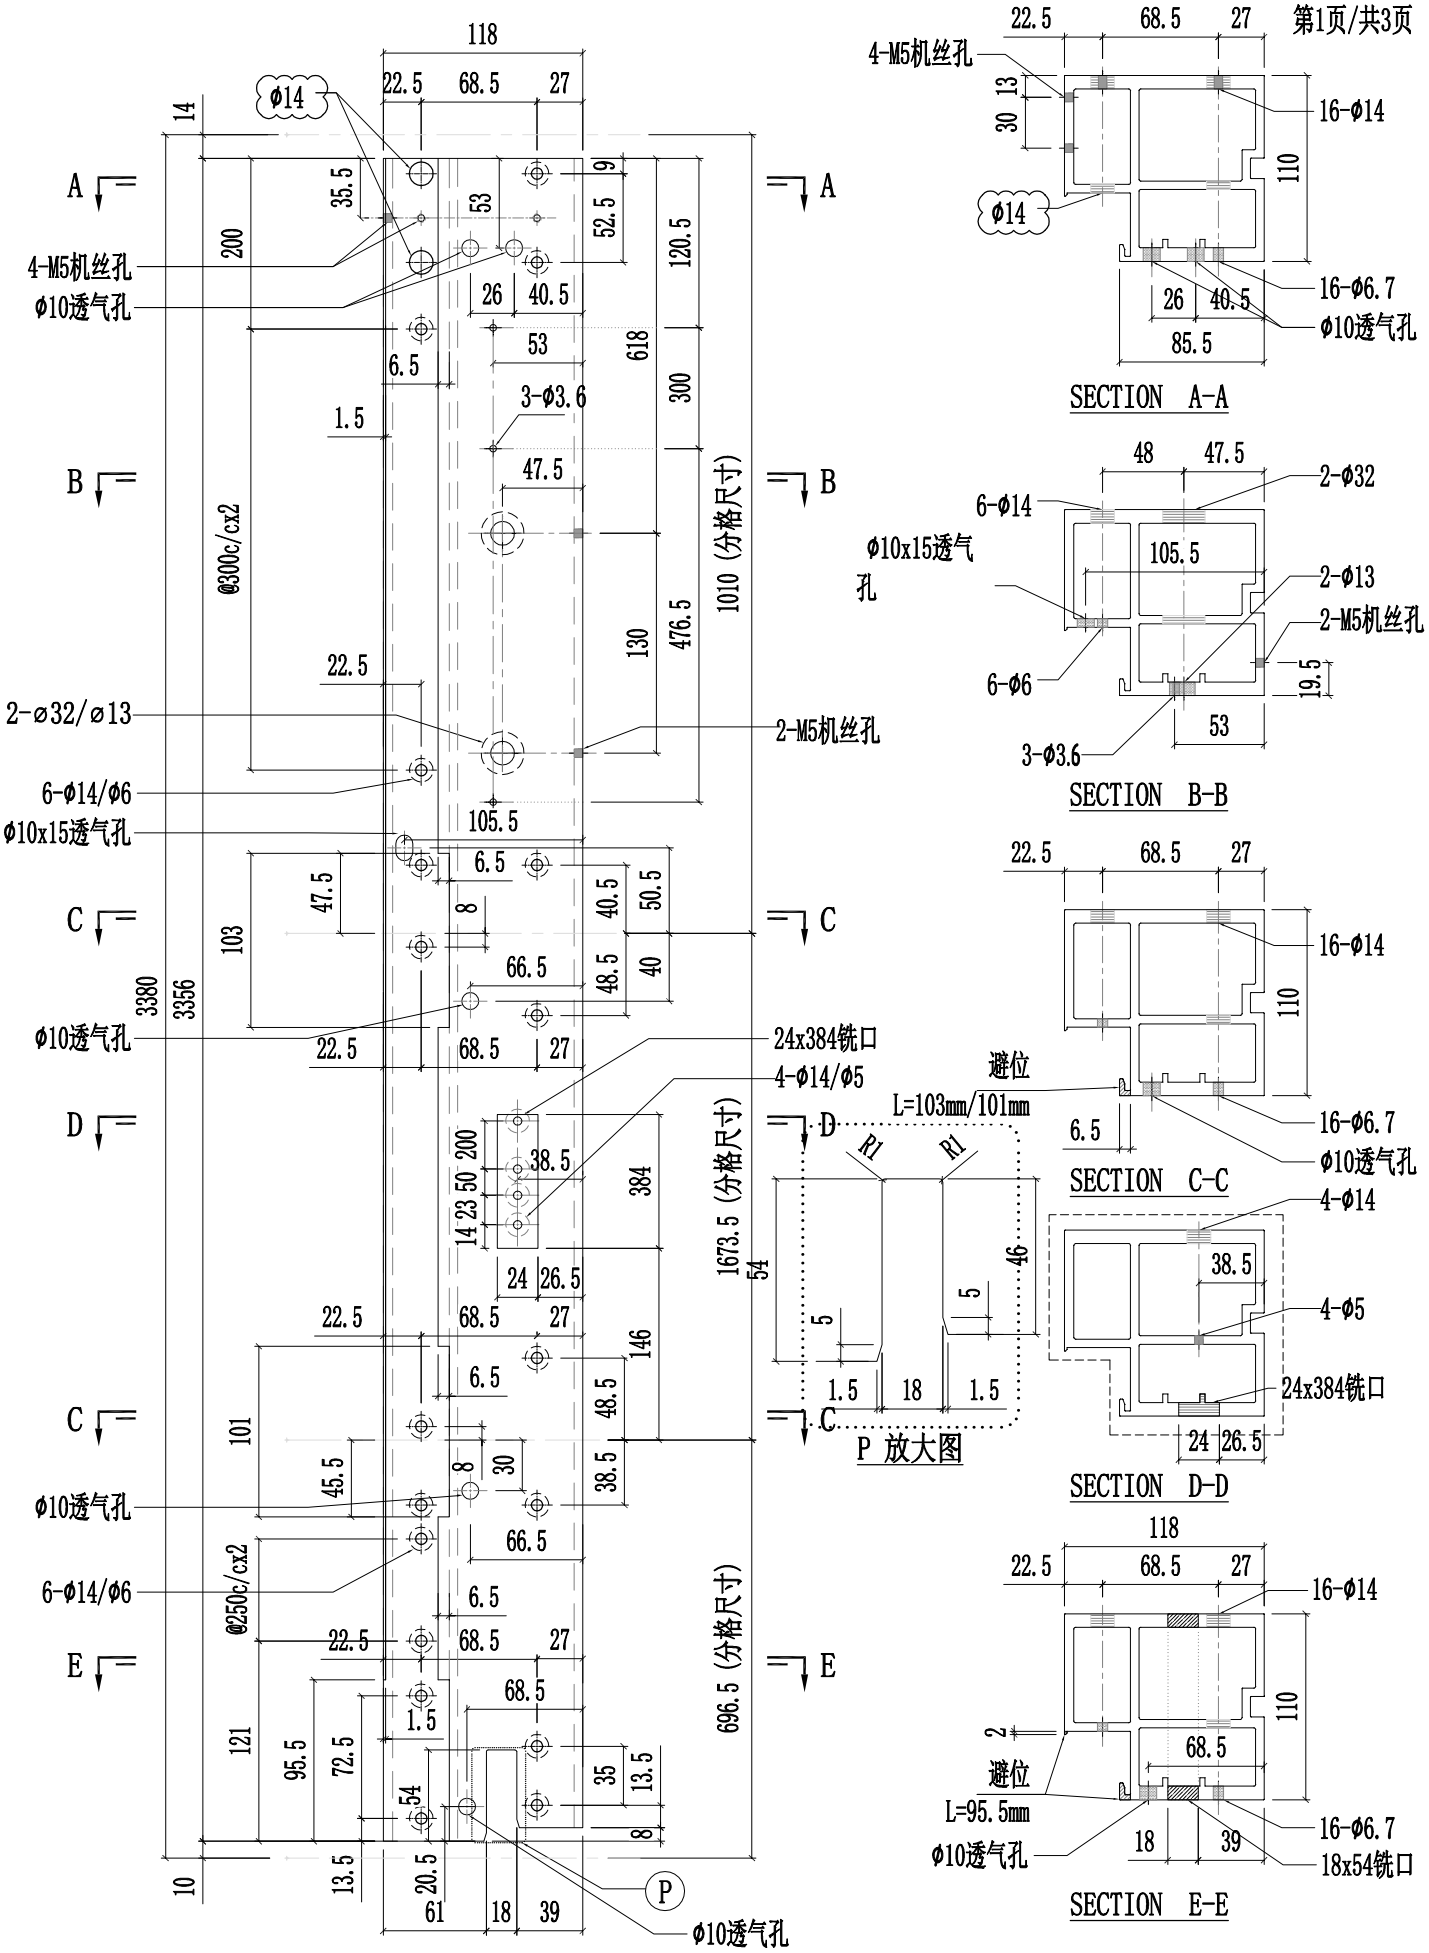


美特鋁質有限公司 MIDI Aluminium Fabricator Ltd.														
								工程號	J857	類別		物料號	-	
								地盘	啟德6552	制圖	陈梓豪	20220211	圖號	X86055-P22
修改	A	B	D	採用	工廠	✓	地盤	-	图纸名称	铝料加工图	復核	練松文	20220213	數量	-
日期	03.16	03.26	05.14	材料颜色		AL2:ECK3X10063S-XF1			材料	X86055	批准	林仁安	20220215	單件重量	- (KG)

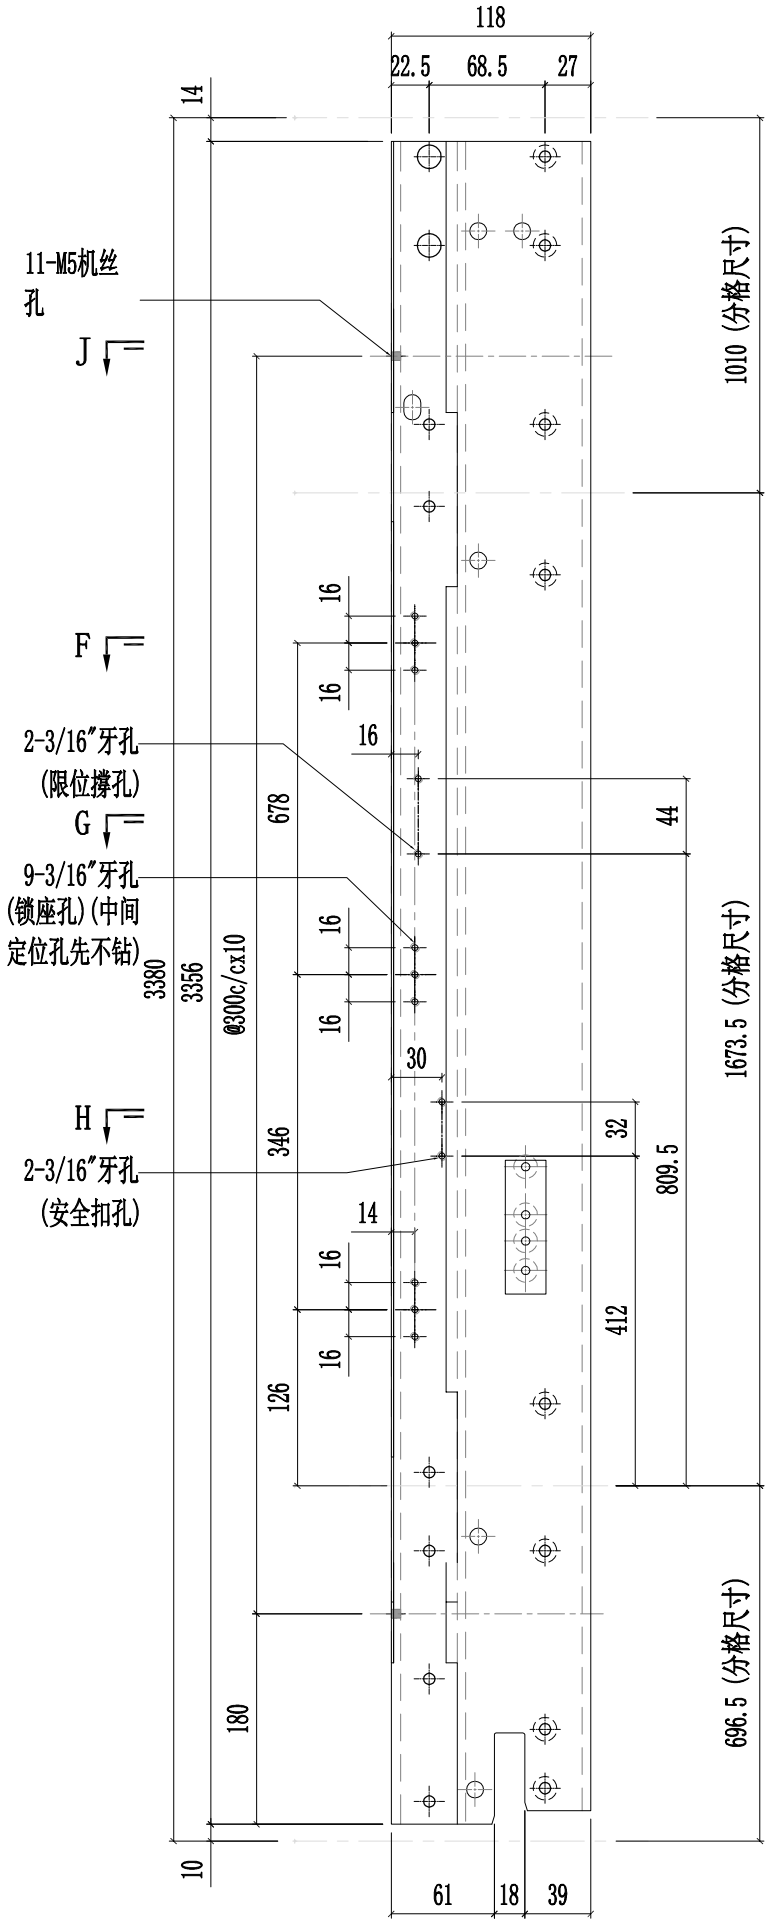

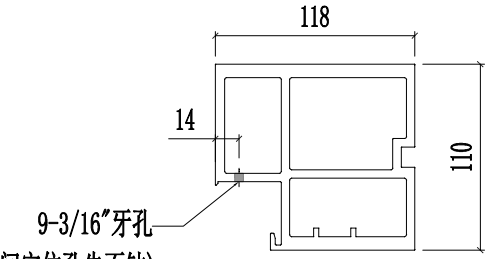


(锁座孔)(中间定位孔先不钻)

SECTION F-F

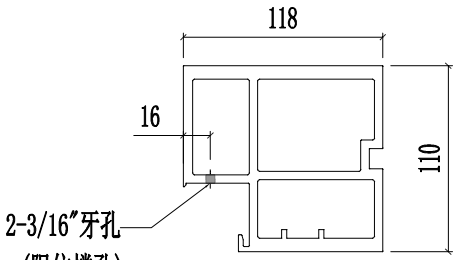


SECTION G-G

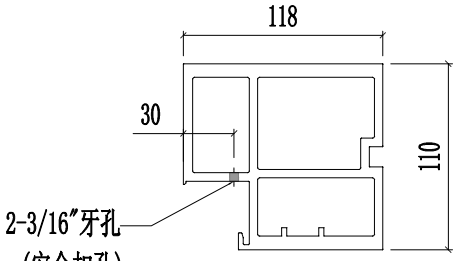

SECTION H-H


11-M5机丝孔

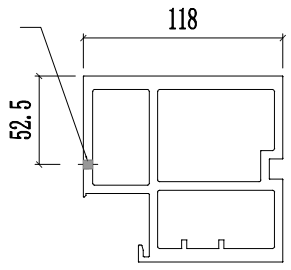


SECTION J-J


美特鋁質有限公司 MIDI Aluminium Fabricator Ltd.														
修改	A	B	D	採用	工廠	✓	地盤	-	图纸名称	铝料加工图	復核	練松文	20220213	數量	-
日期	03.16	04.12	05.14	材料颜色	AL2:ECK3X10063S-XF1				材料	X86055	批准	林仁安	20220215	單件重量	- (KG)

工程號	J857	類別		物料號	-		
地盘	啟德6552	制圖	陈梓豪	20220211	圖號	X86055-P22	

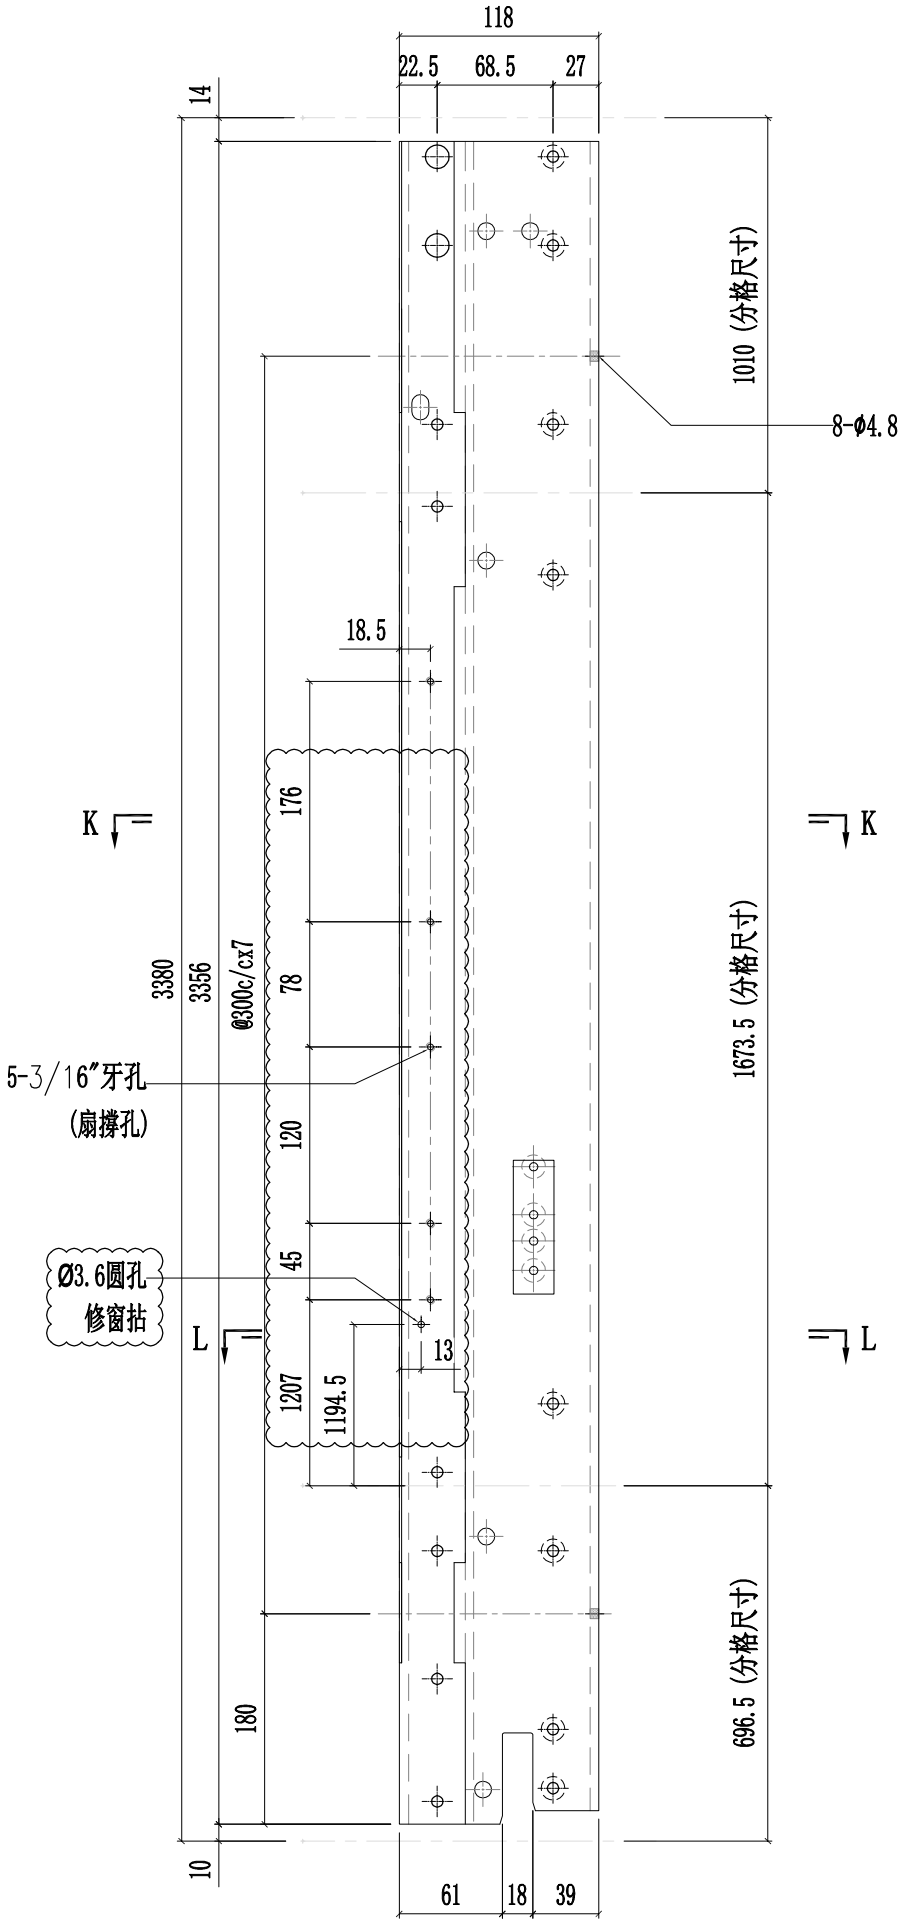

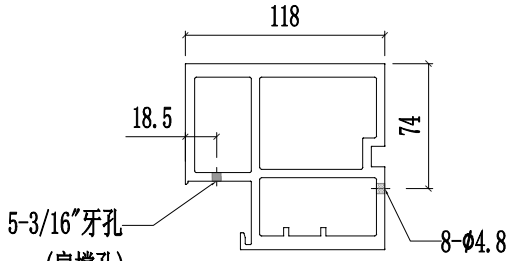


SECTION K-K

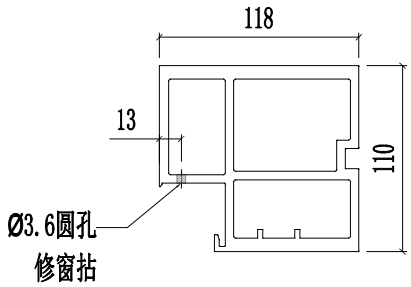


SECTION L-L

美特鋁質有限公司 MIDI Aluminium Fabricator Ltd.														
修改	A	B	D	採用	工廠	✓	地盤	-	工程號	J857	類別		物料號	-		
日期	03.16	03.26	05.14	材料顏色	AL2:ECK3X10063S-XF1				地盤	啟德6552	制圖	陳梓豪 20220211	圖號	X86055-P23
									图纸名称	铝料加工图	復核	練松文 20220213	數量	-
									材料	X86055	批准	林仁安 20220215	單件重量	- (KG)

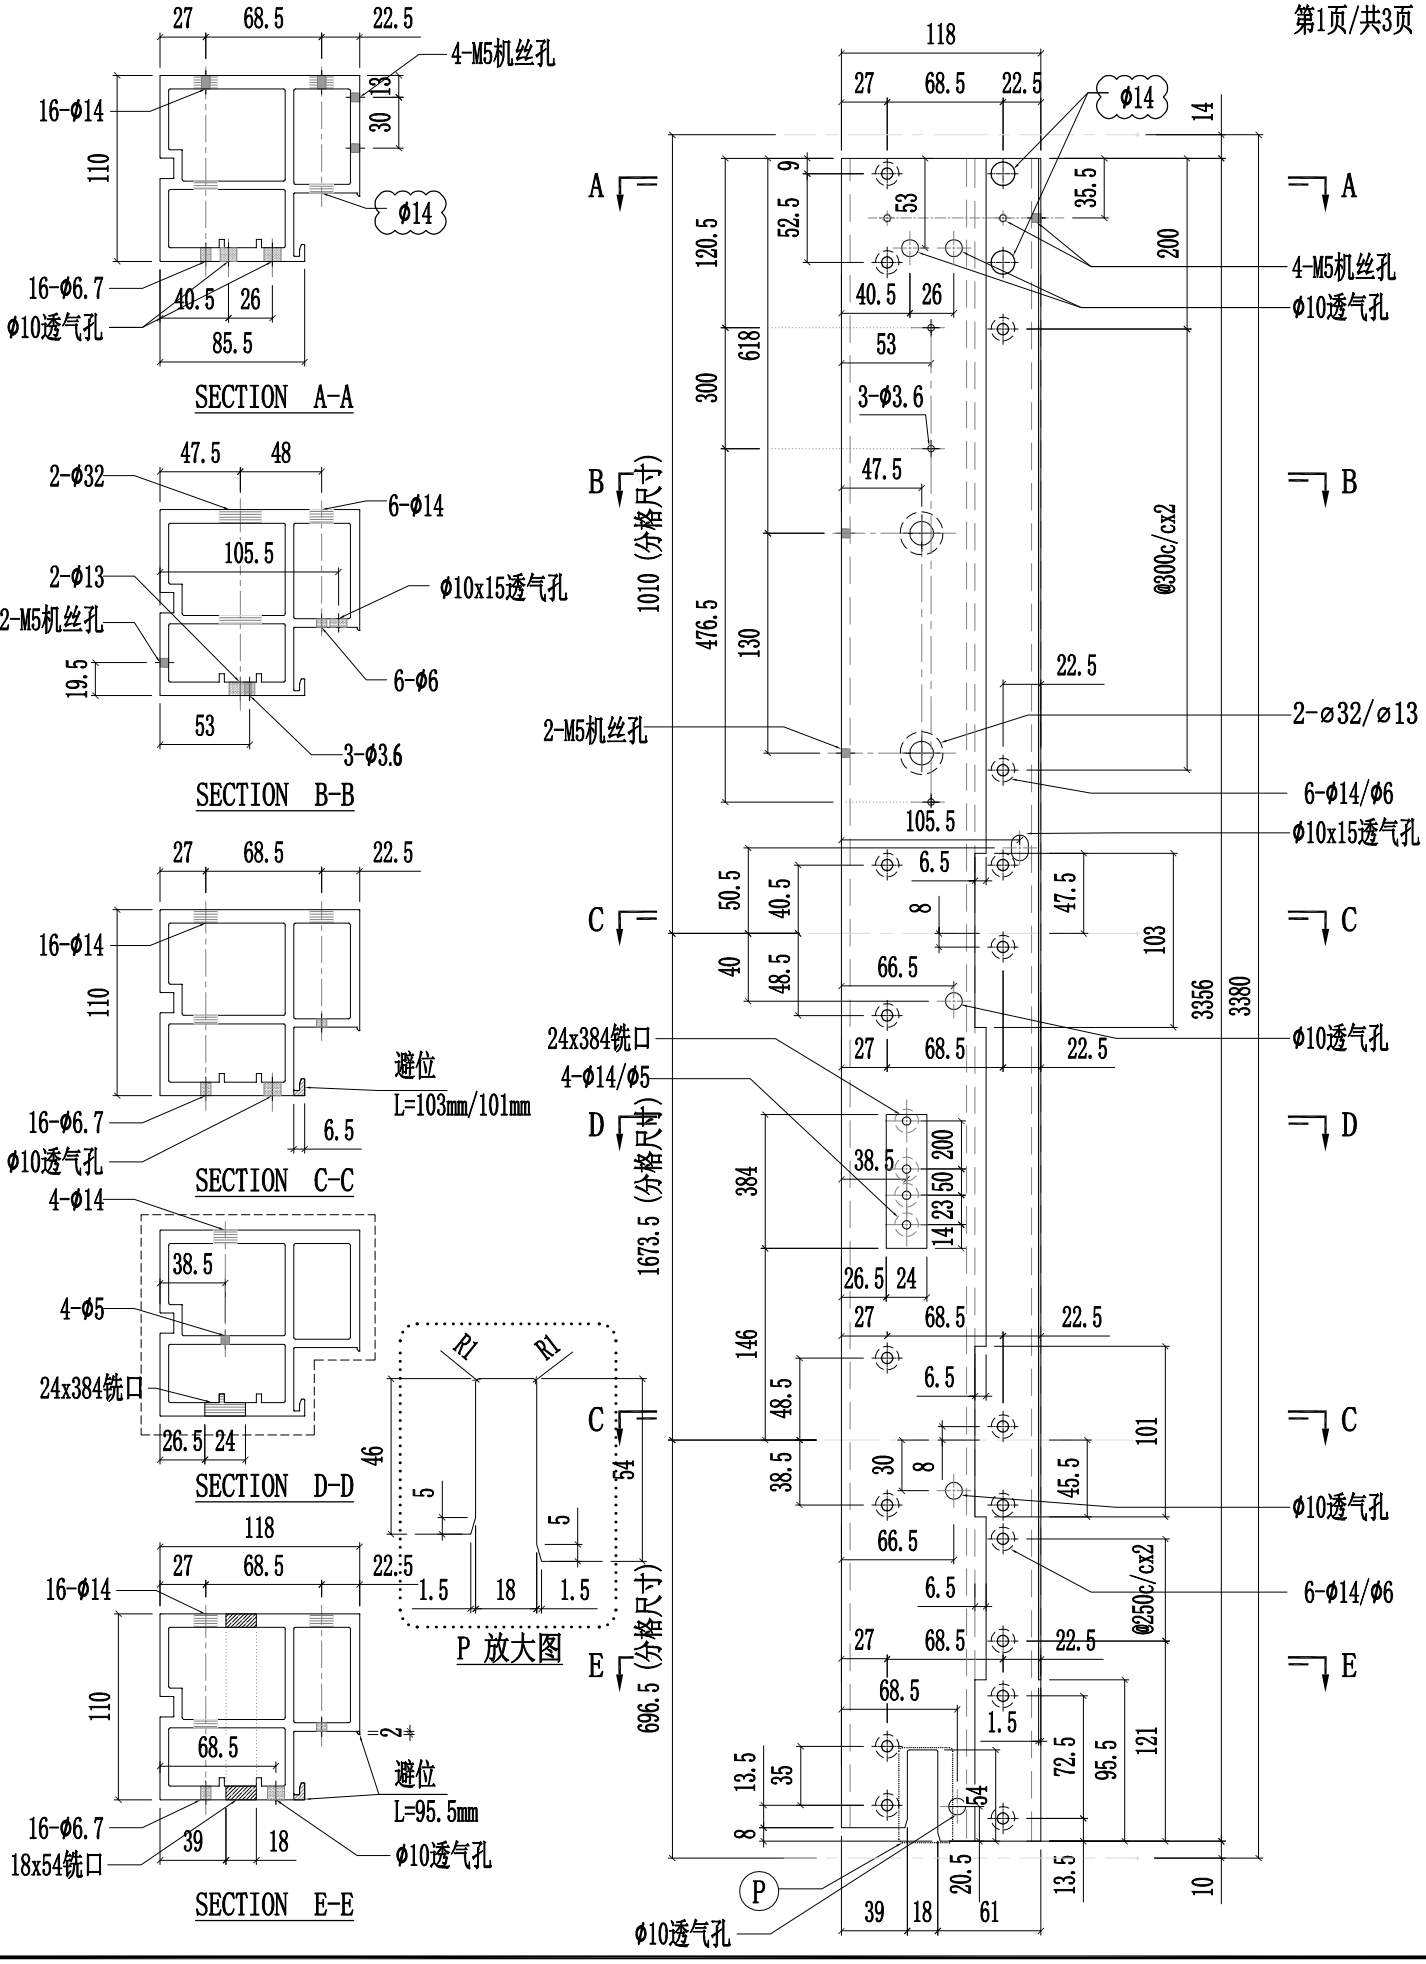



美特鋁質有限公司 MIDI Aluminium Fabricator Ltd.														
修改	A	B	D	採用	工廠	✓	地盤	-	图纸名称	铝料加工图	復核	練松文	20220213	數量	-
日期	03.16	03.26	05.14	材料颜色	AL2:ECK3X10063S-XF1				材料	X86055	批准	林仁安	20220215	單件重量	- (KG)

工程號	J857	類別		物料號	-		
地盤	啟德6552	制圖	陈梓豪	20220211	圖號	X86055-P23	

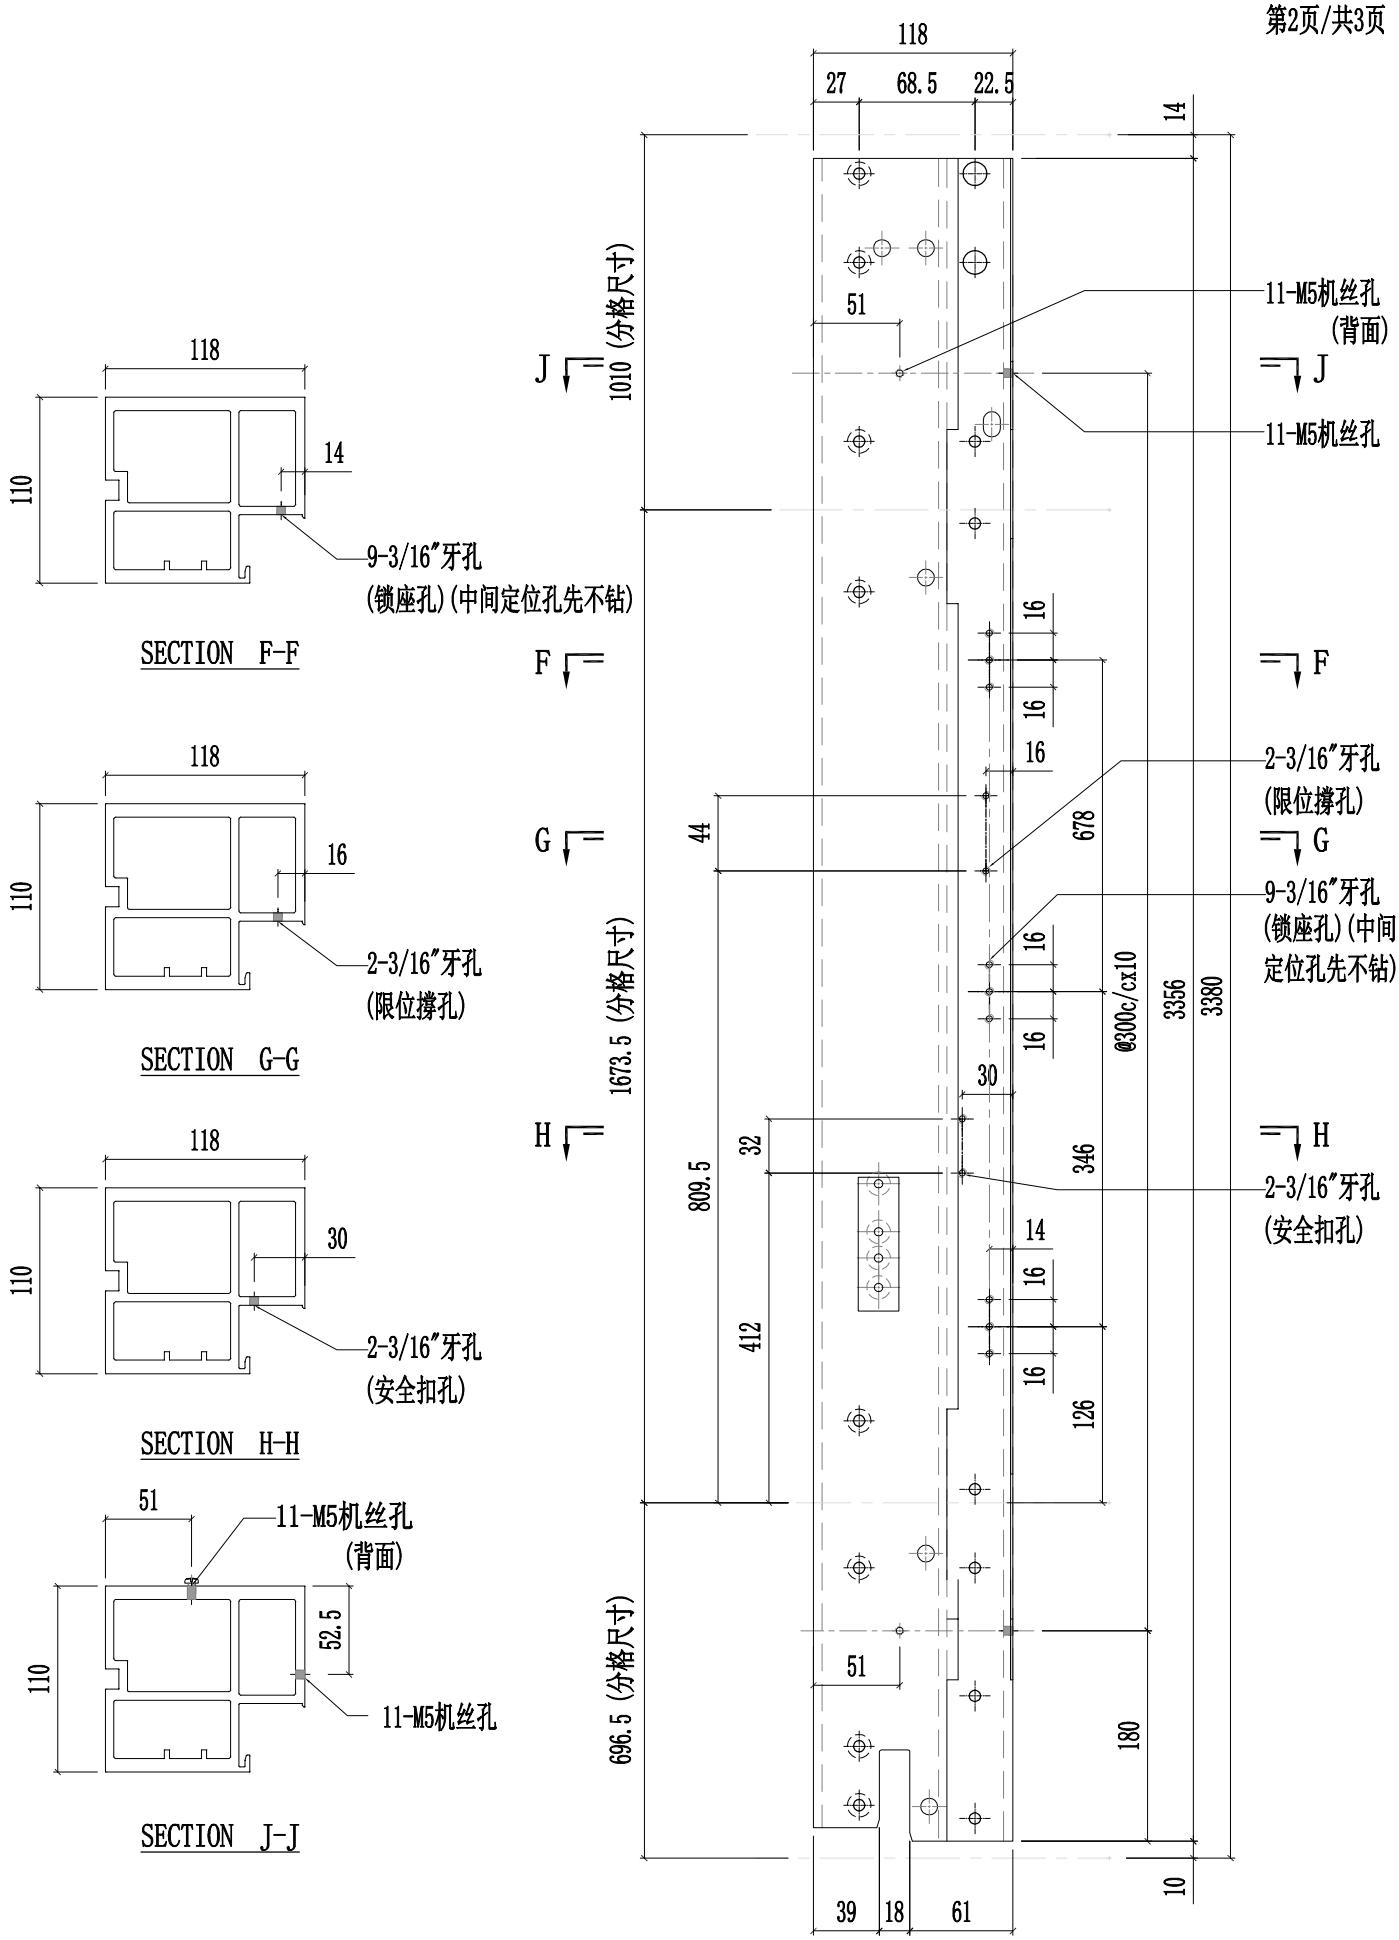


美特鋁質有限公司 MIDI Aluminium Fabricator Ltd.														
修改	A	B	D	採用	工廠	✓	地盤	-	工程號	J857	類別		物料號	-
日期	03.16	04.12	05.14	材料顏色	AL2:ECK3X10063S-XF1				地盤	啟德6552	制圖	陈梓豪 20220211	圖號	X86055-P23
									图纸名称	铝料加工图	復核	練松文 20220213	數量	-
									材料	X86055	批准	林仁安 20220215	單件重量	- (KG)

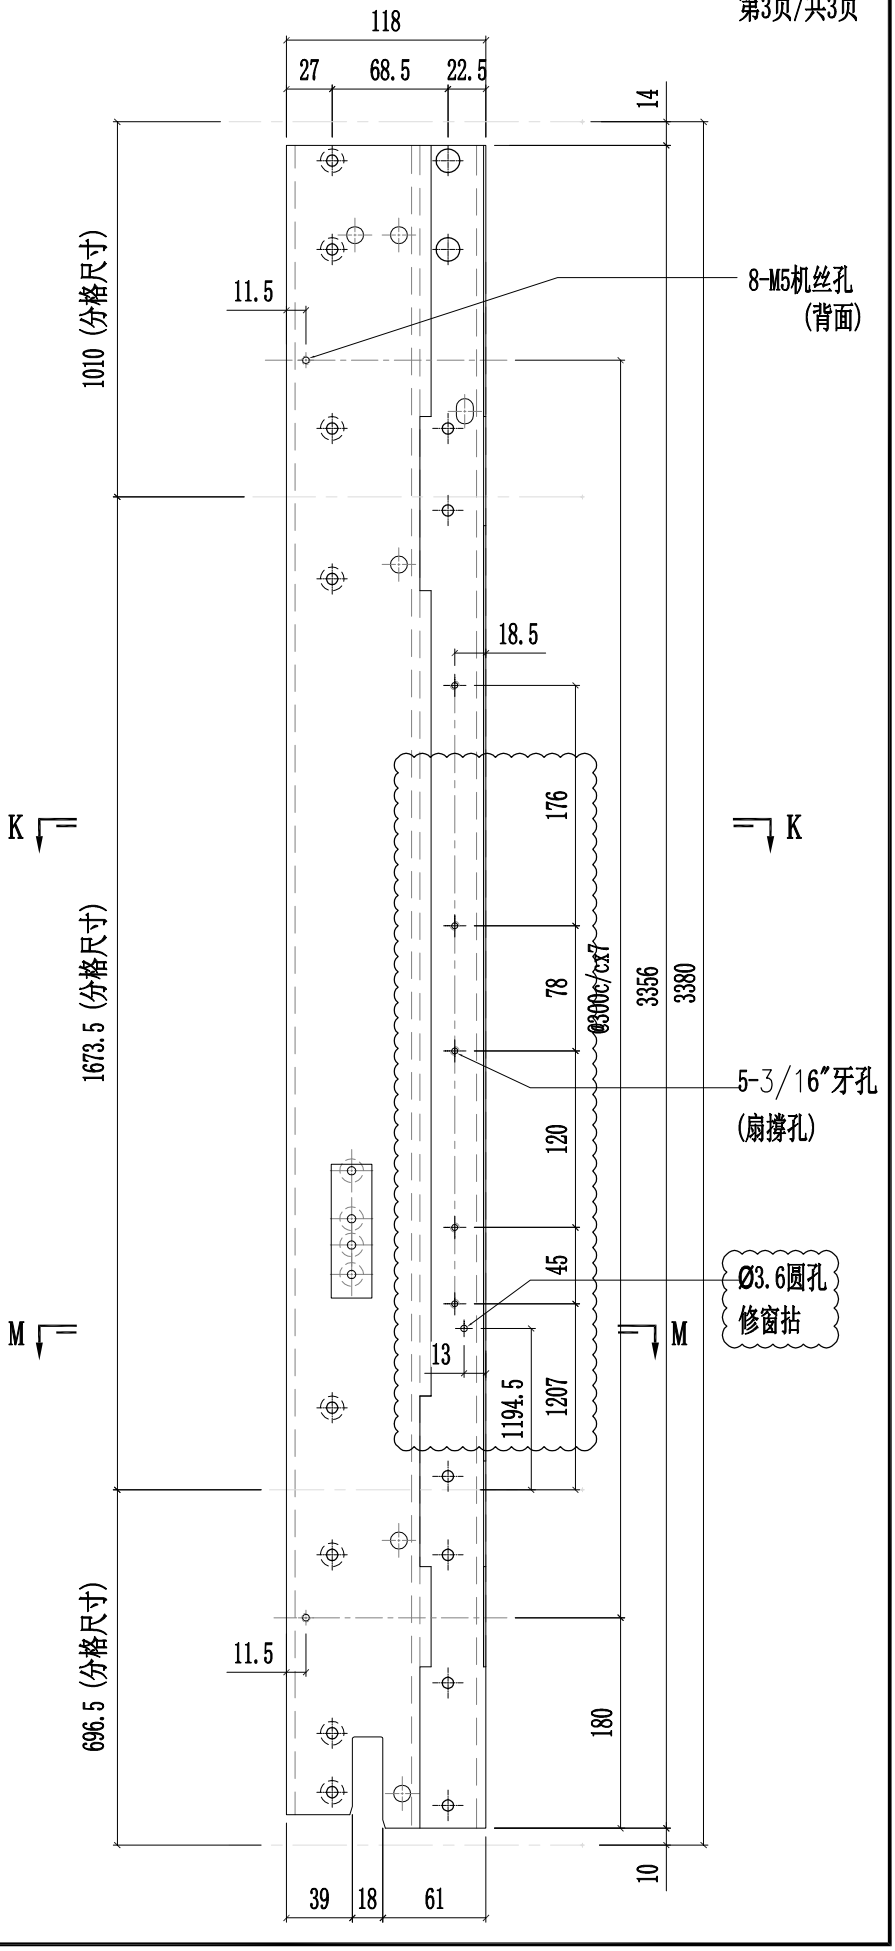

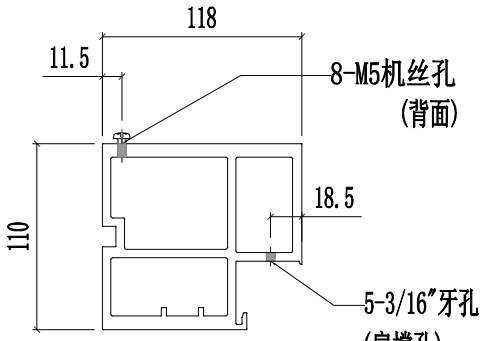


SECTION K-K

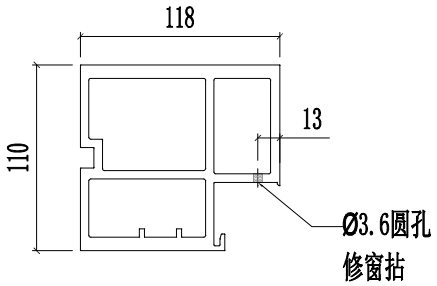


SECTION M-M


美特鋁質有限公司 MIDI Aluminium Fabricator Ltd.														
修改	A	B	D	採用	工廠	✓	地盤	-	工程號	J857	類別		物料號	-
日期	03.16	03.26	05.14	材料顏色	AL2:ECK3X10063S-XF1				地盤	啟德6552	制圖	陳梓豪 20220211	圖號	X86055-P24
									图纸名称	铝料加工图	復核	練松文 20220213	數量	-
									材料	X86055	批准	林仁安 20220215	單件重量	- (KG)

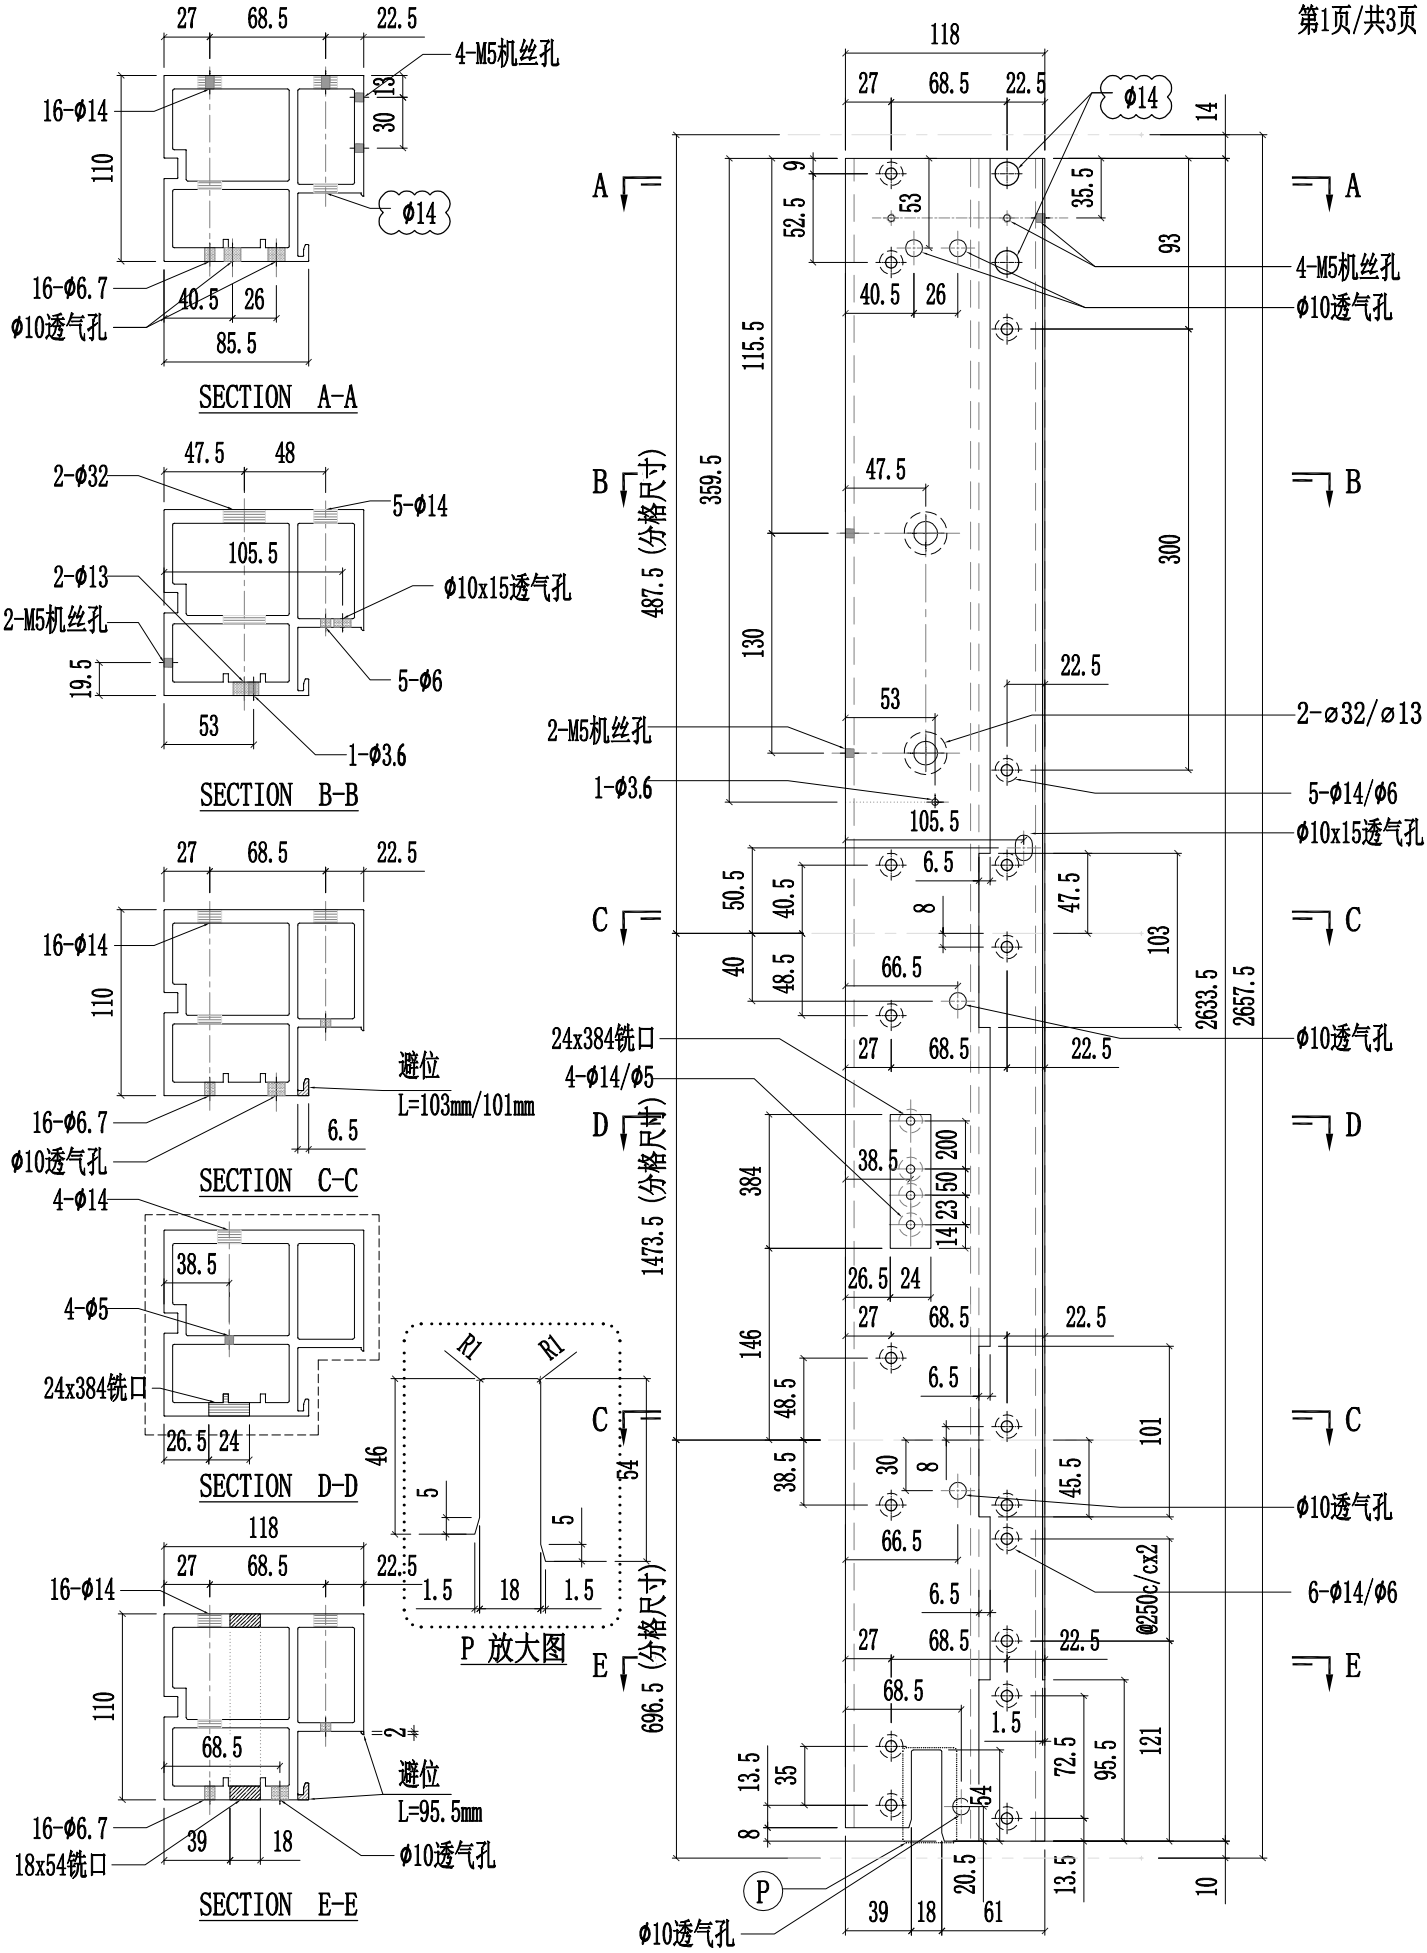


美特鋁質有限公司 MIDI Aluminium Fabricator Ltd.														
修改	A	B	D	採用	工廠	✓	地盤	-	工程號	J857	類別		物料號	-
日期	03.16	03.26	05.14	材料顏色	AL2:ECK3X10063S-XF1				地盤	啟德6552	制圖	陈梓豪 20220211	圖號	X86055-P24
									图纸名称	铝料加工图	復核	練松文 20220213	數量	-
									材料	X86055	批准	林仁安 20220215	單件重量	- (KG)

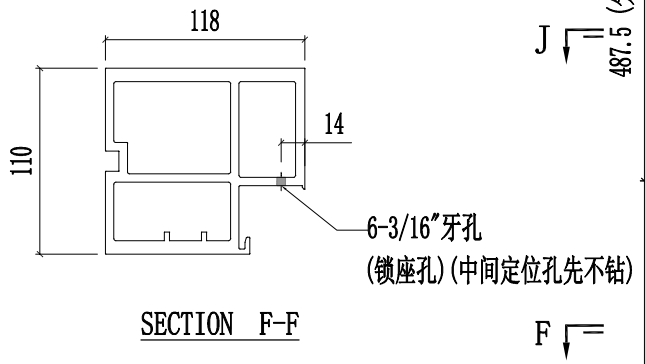


SECTION F-F

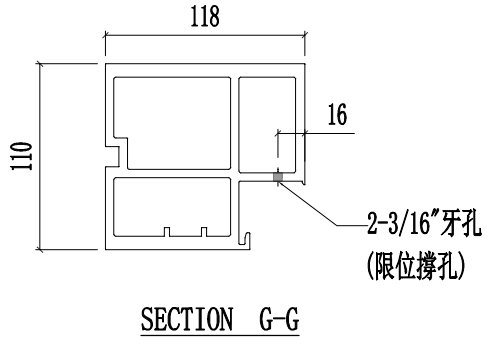


SECTION G-G

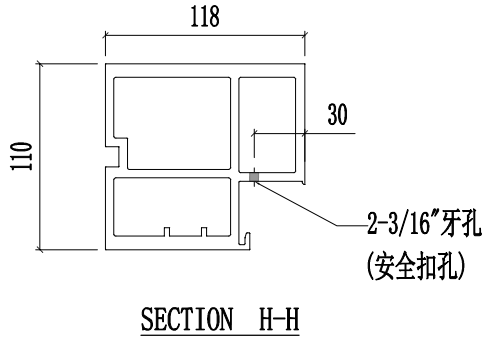


SECTION H-H

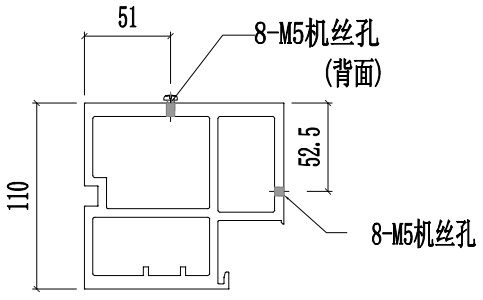


SECTION J-J

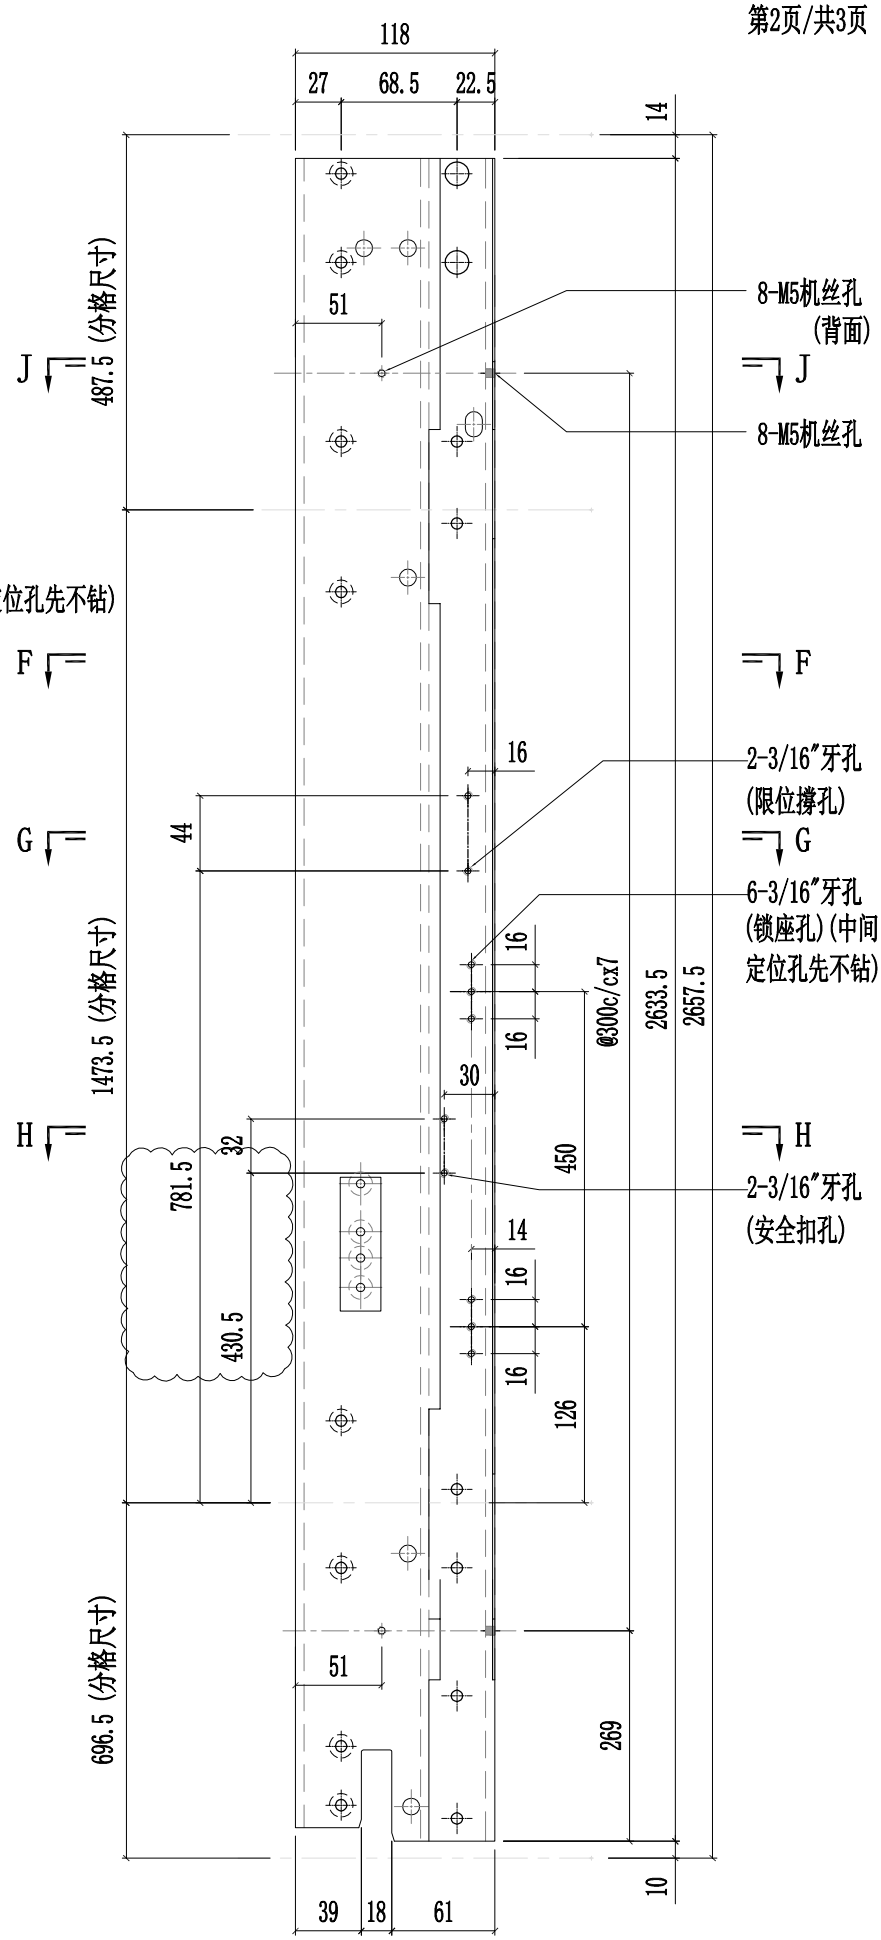


美特鋁質有限公司 MIDI Aluminium Fabricator Ltd.														
修改	A	B	D	採用	工廠	✓	地盤	-	工程號	J857	類別		物料號	-
日期	03.16	04.12	05.14	材料顏色	AL2:ECK3X10063S-XF1				地盤	啟德6552	制圖	陈梓豪 20220211	圖號	X86055-P24
									图纸名称	铝料加工图	復核	練松文 20220213	數量	-
									材料	X86055	批准	林仁安 20220215	單件重量	- (KG)

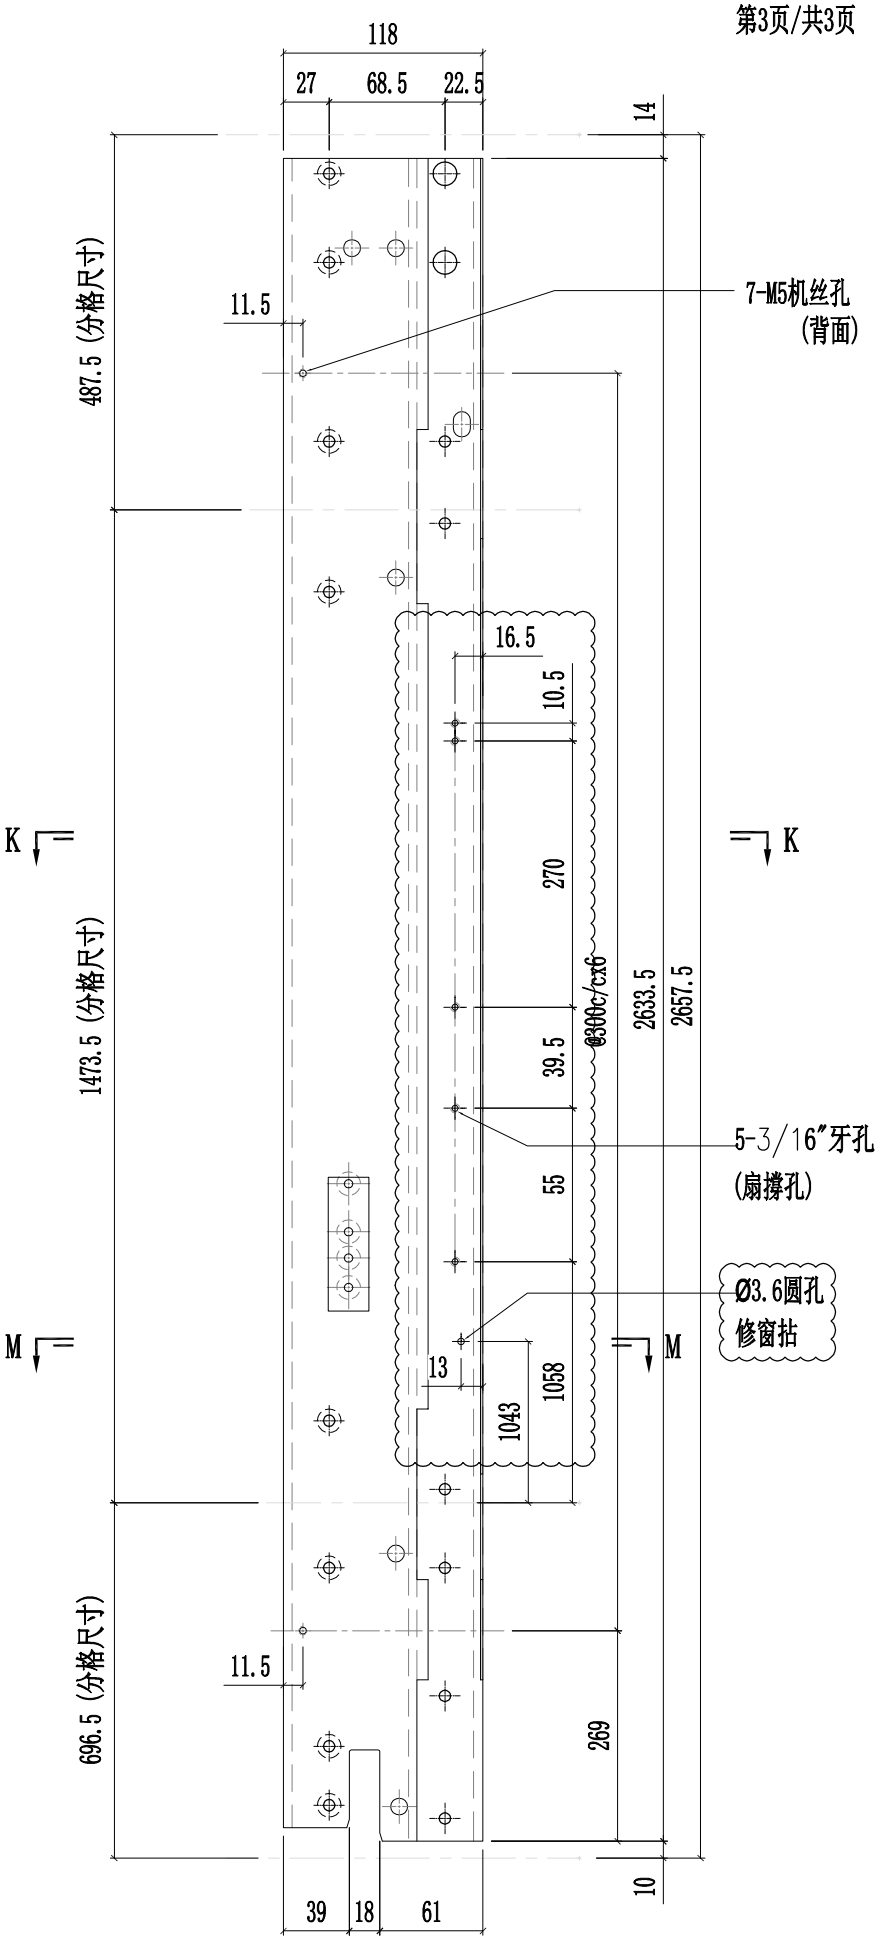

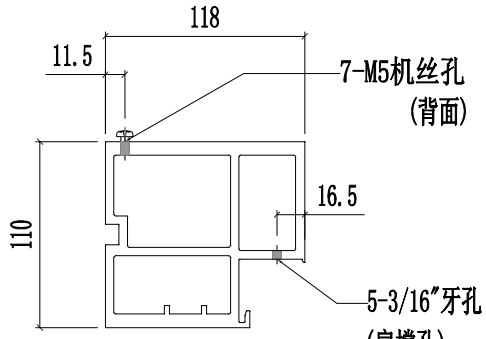

SECTION K-K

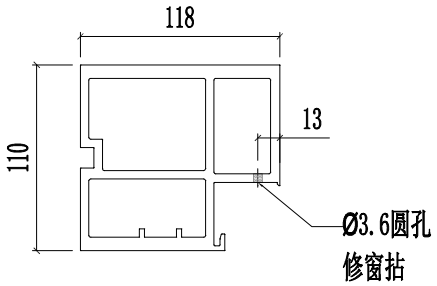


SECTION M-M

美特鋁質有限公司
MIDI Aluminium Fabricator Ltd.

修改	A	B	D	採用	工廠	✓	地盤	-
日期	03.16	03.26	05.14	材料颜色	AL2:ECK3X10063S-XF1			

工程號	J857	類別		物料號	-		
地盤	啟德6552	制圖	陈梓豪	20220211	圖號	X86055-P25	
图纸名称	铝料加工图	復核	練松文	20220213	數量	-	
材料	X86055	批准	林仁安	20220215	單件重量	-	(KG)

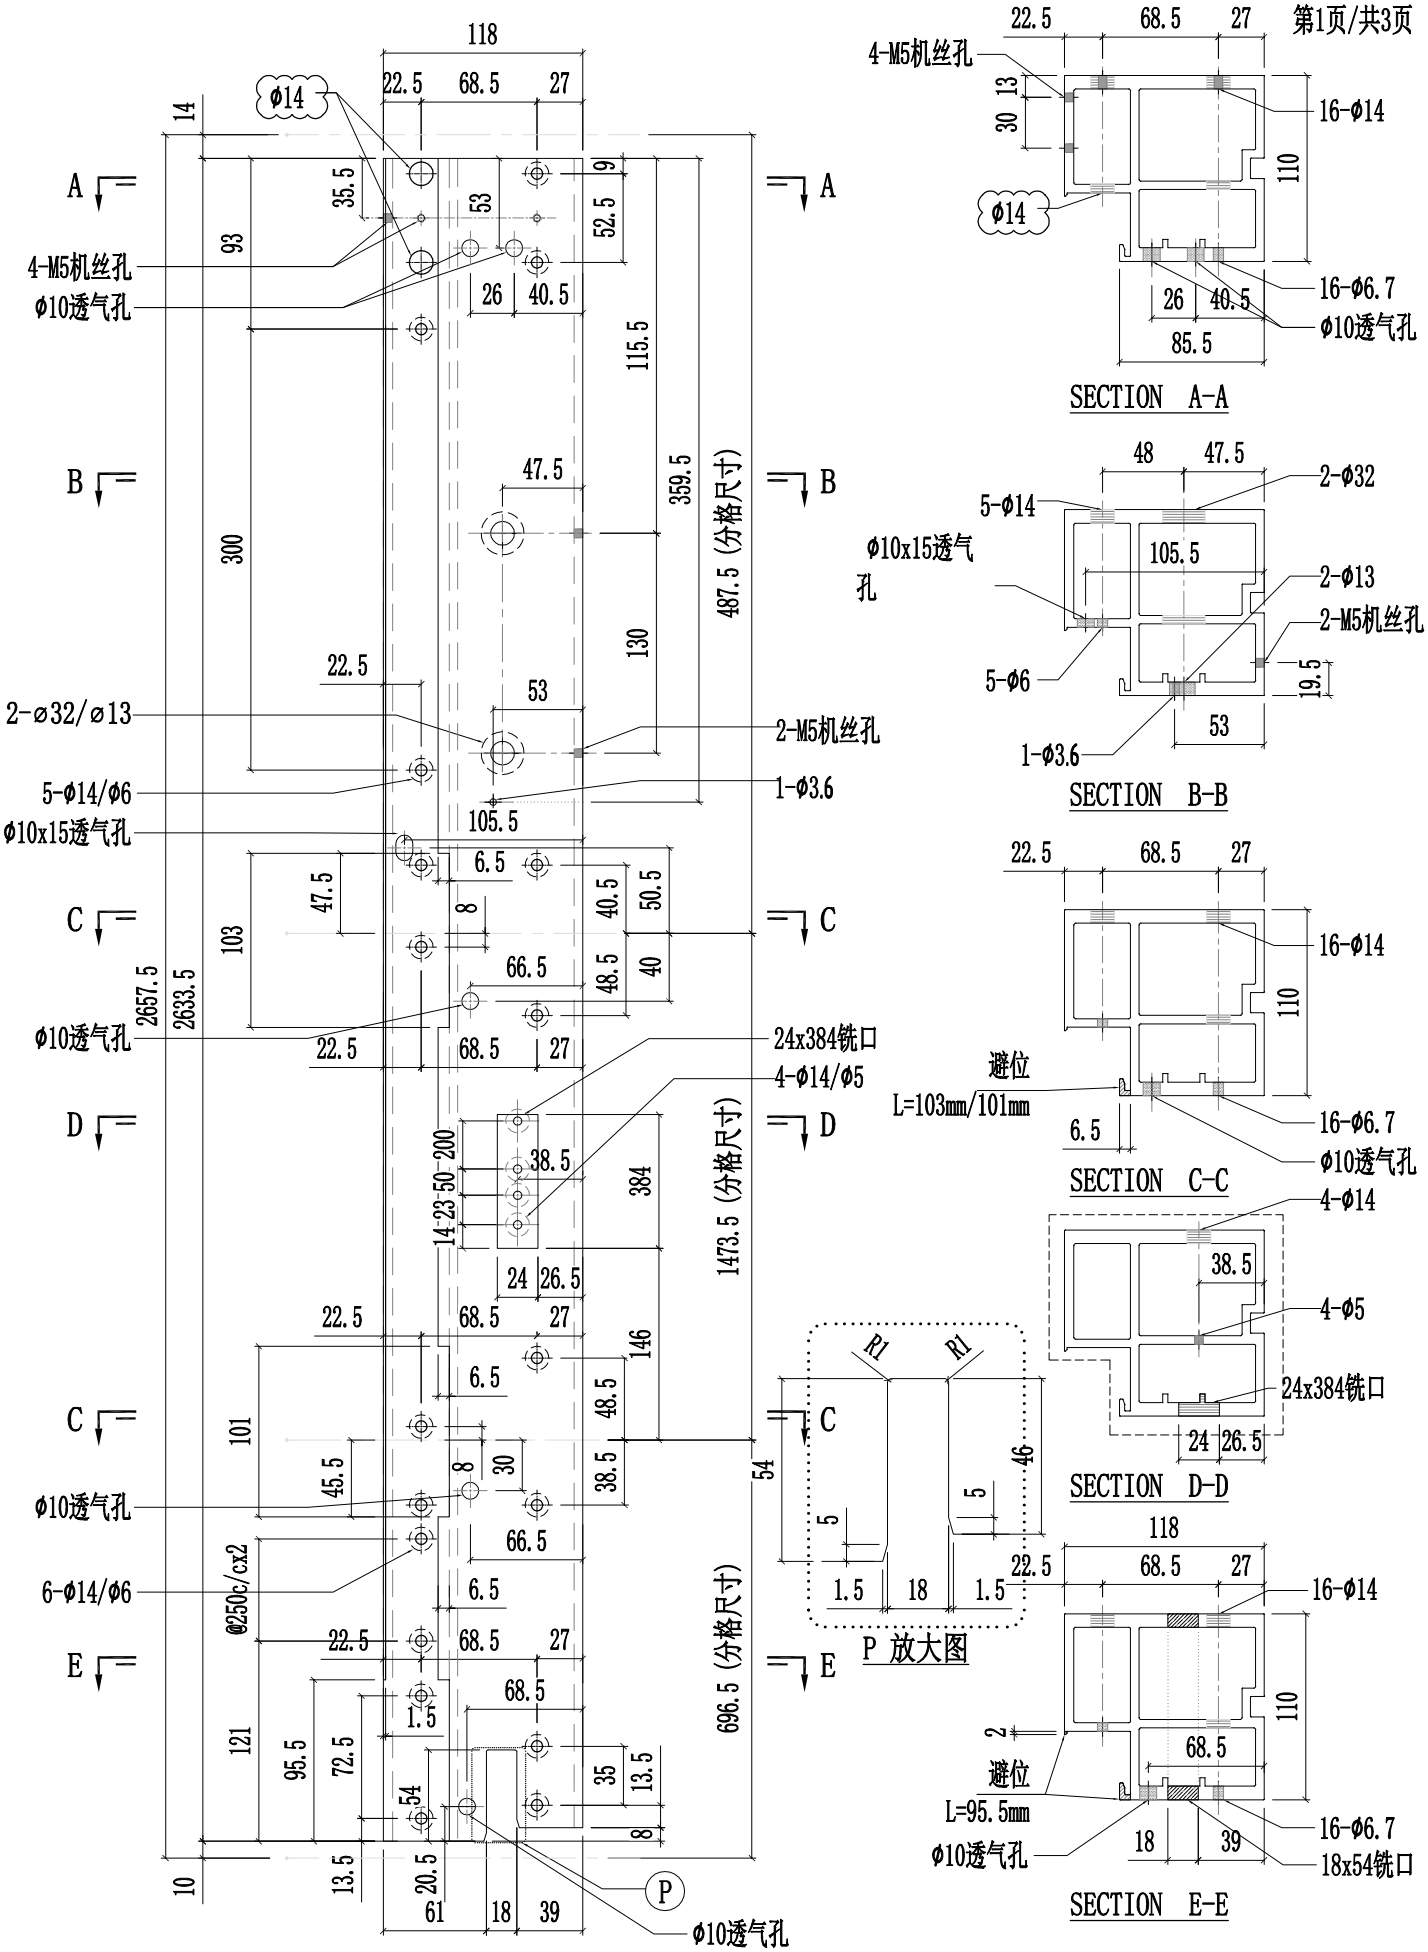

SECTION A-A

SECTION B-B


SECTION C-C


SECTION D-D

P 放大图


SECTION E-E

美特鋁質有限公司 MIDI Aluminium Fabricator Ltd.														
修改	A	B	D	採用	工廠	✓	地盤	-	工程號	J857	類別		物料號	-
日期	03.16	03.26	05.14	材料顏色	AL2:ECK3X10063S-XF1				地盤	啟德6552	制圖	陈梓豪 20220211	圖號	X86055-P25
									图纸名称	铝料加工图	復核	練松文 20220213	數量	-
									材料	X86055	批准	林仁安 20220215	單件重量	- (KG)

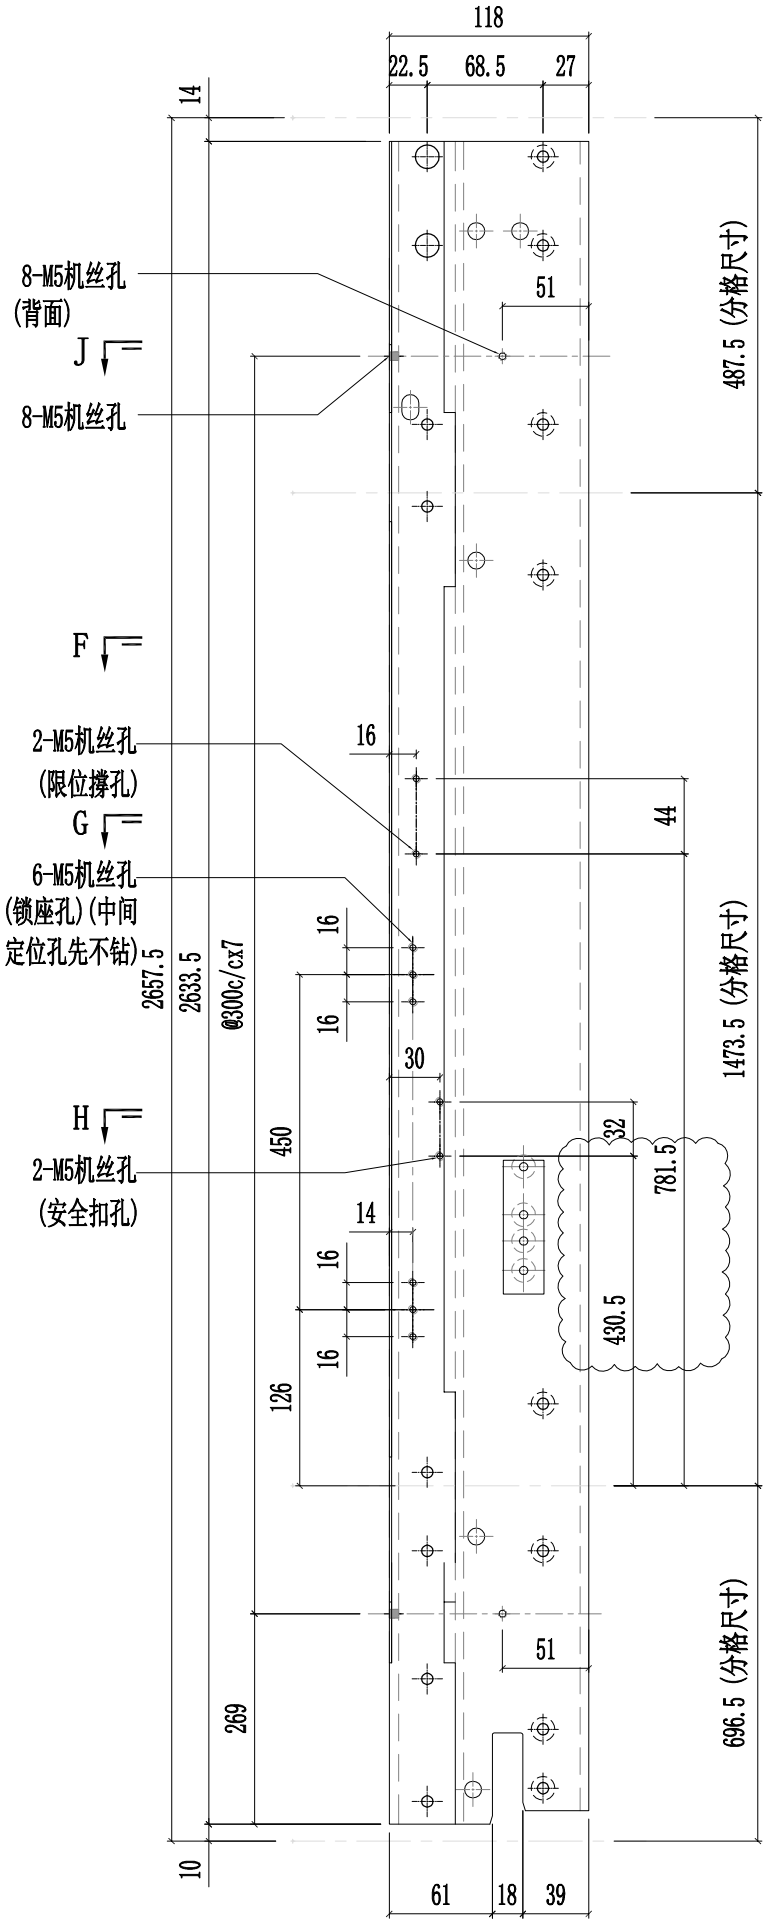


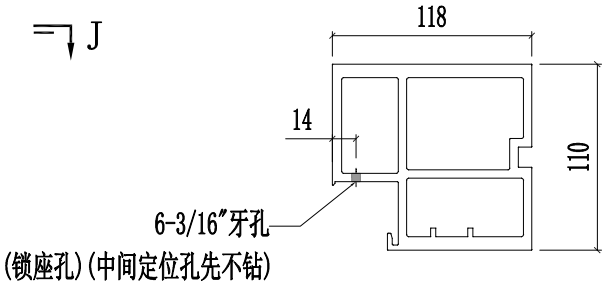


SECTION F-F

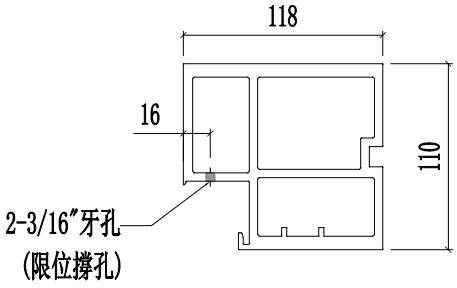

SECTION G-G

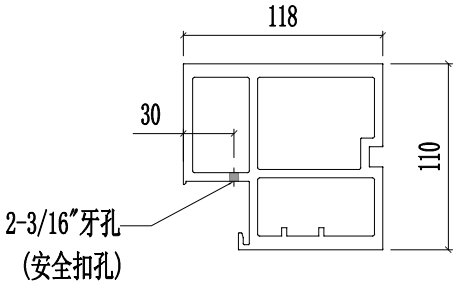



SECTION H-H

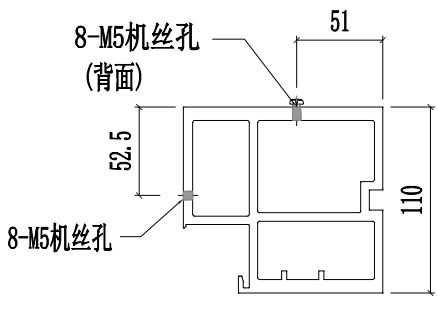


SECTION J-J

美特鋁質有限公司 MIDI Aluminium Fabricator Ltd.														
								工程號	J857	類別		物料號	-	
								地盘	啟德6552	制圖	陈梓豪	20220211	圖號	X86055-P25
修改	A	B	D	採用	工廠	✓	地盤	-	图纸名称	铝料加工图	復核	練松文	20220213	數量	-
日期	03.16	04.12	05.14	材料颜色		AL2:ECK3X10063S-XF1			材料	X86055	批准	林仁安	20220215	單件重量	- (KG)

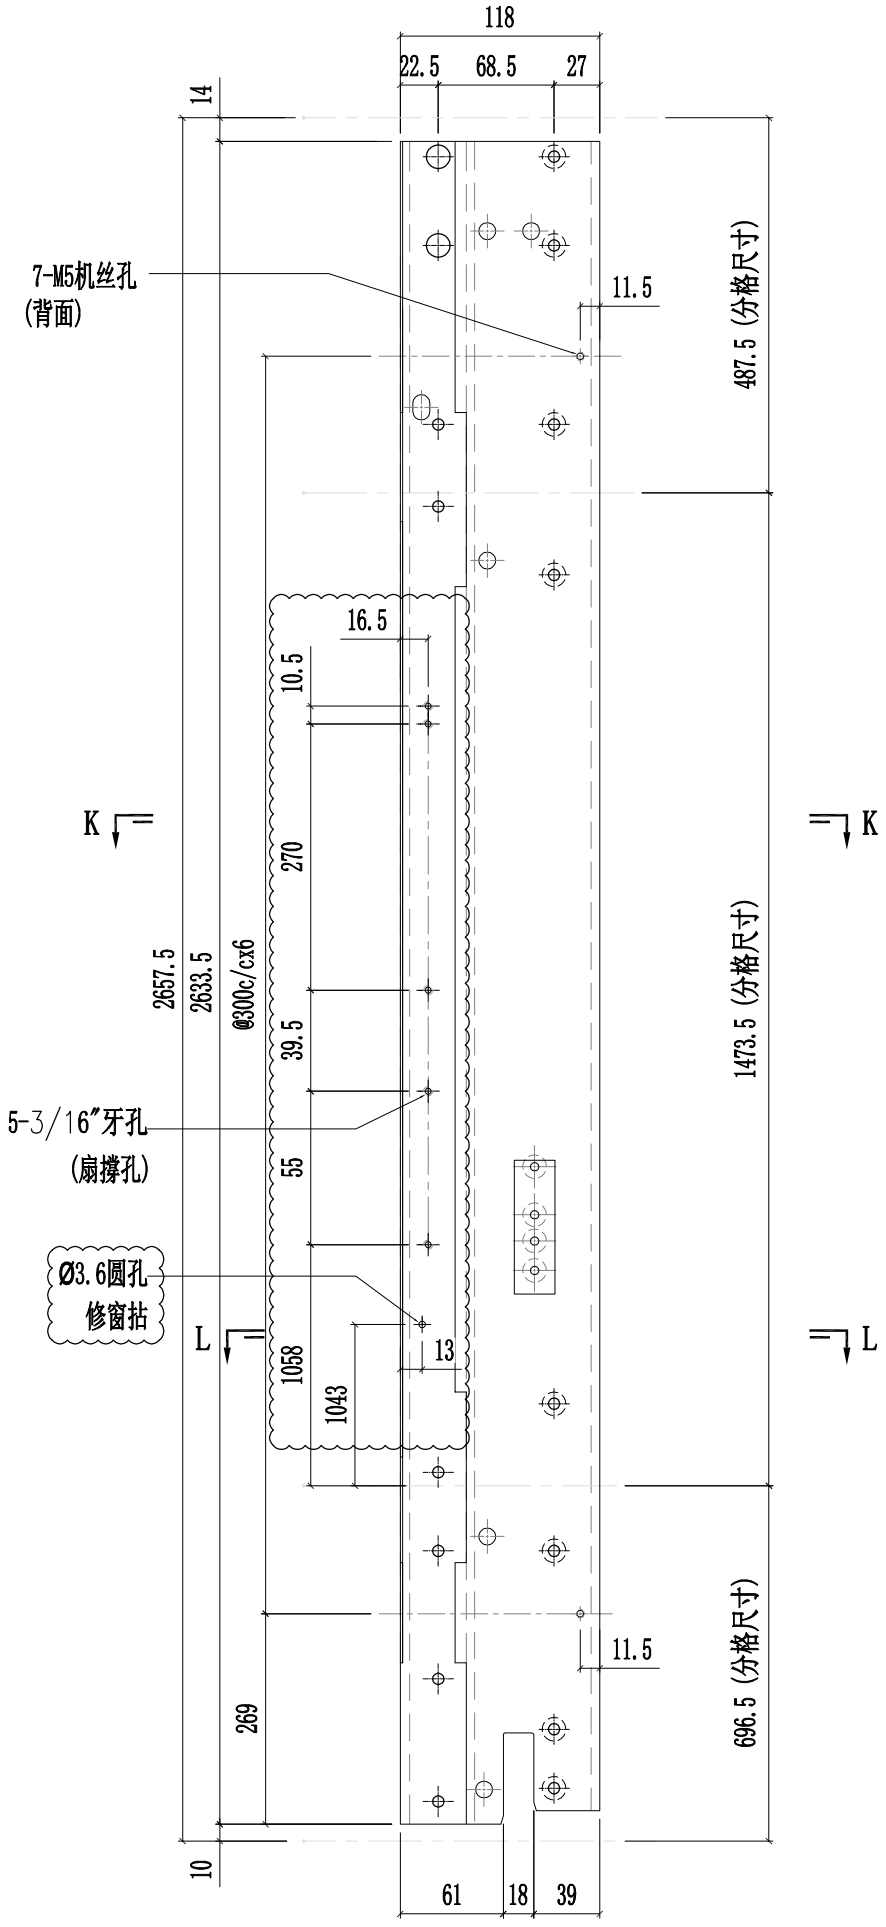

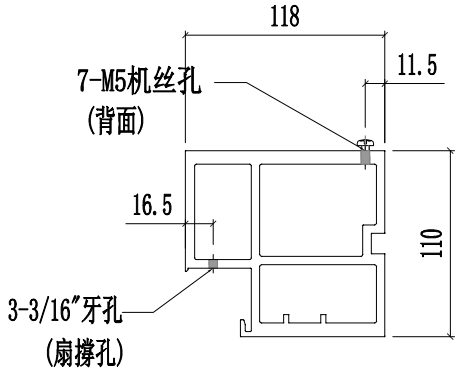


SECTION K-K

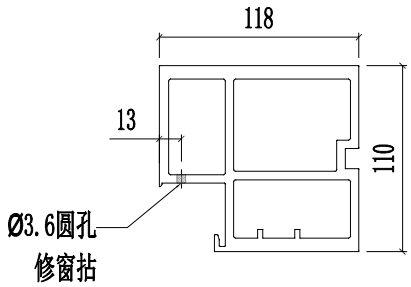


SECTION L-L


美特鋁質有限公司 MIDI Aluminium Fabricator Ltd.												
修改	A	B	D	採用	工廠	✓	地盤	-	工程號	J857	類別		物料號	-		
日期	03.16	03.26	05.14	材料顏色	AL2:ECK3X10063S-XF1				地盤	啟德6552	制圖	陳梓豪 20220211	圖號	X86055-P26
									图纸名称	铝料加工图	復核	練松文 20220213	數量	-
									材料	X86055	批准	林仁安 20220215	單件重量	- (KG)

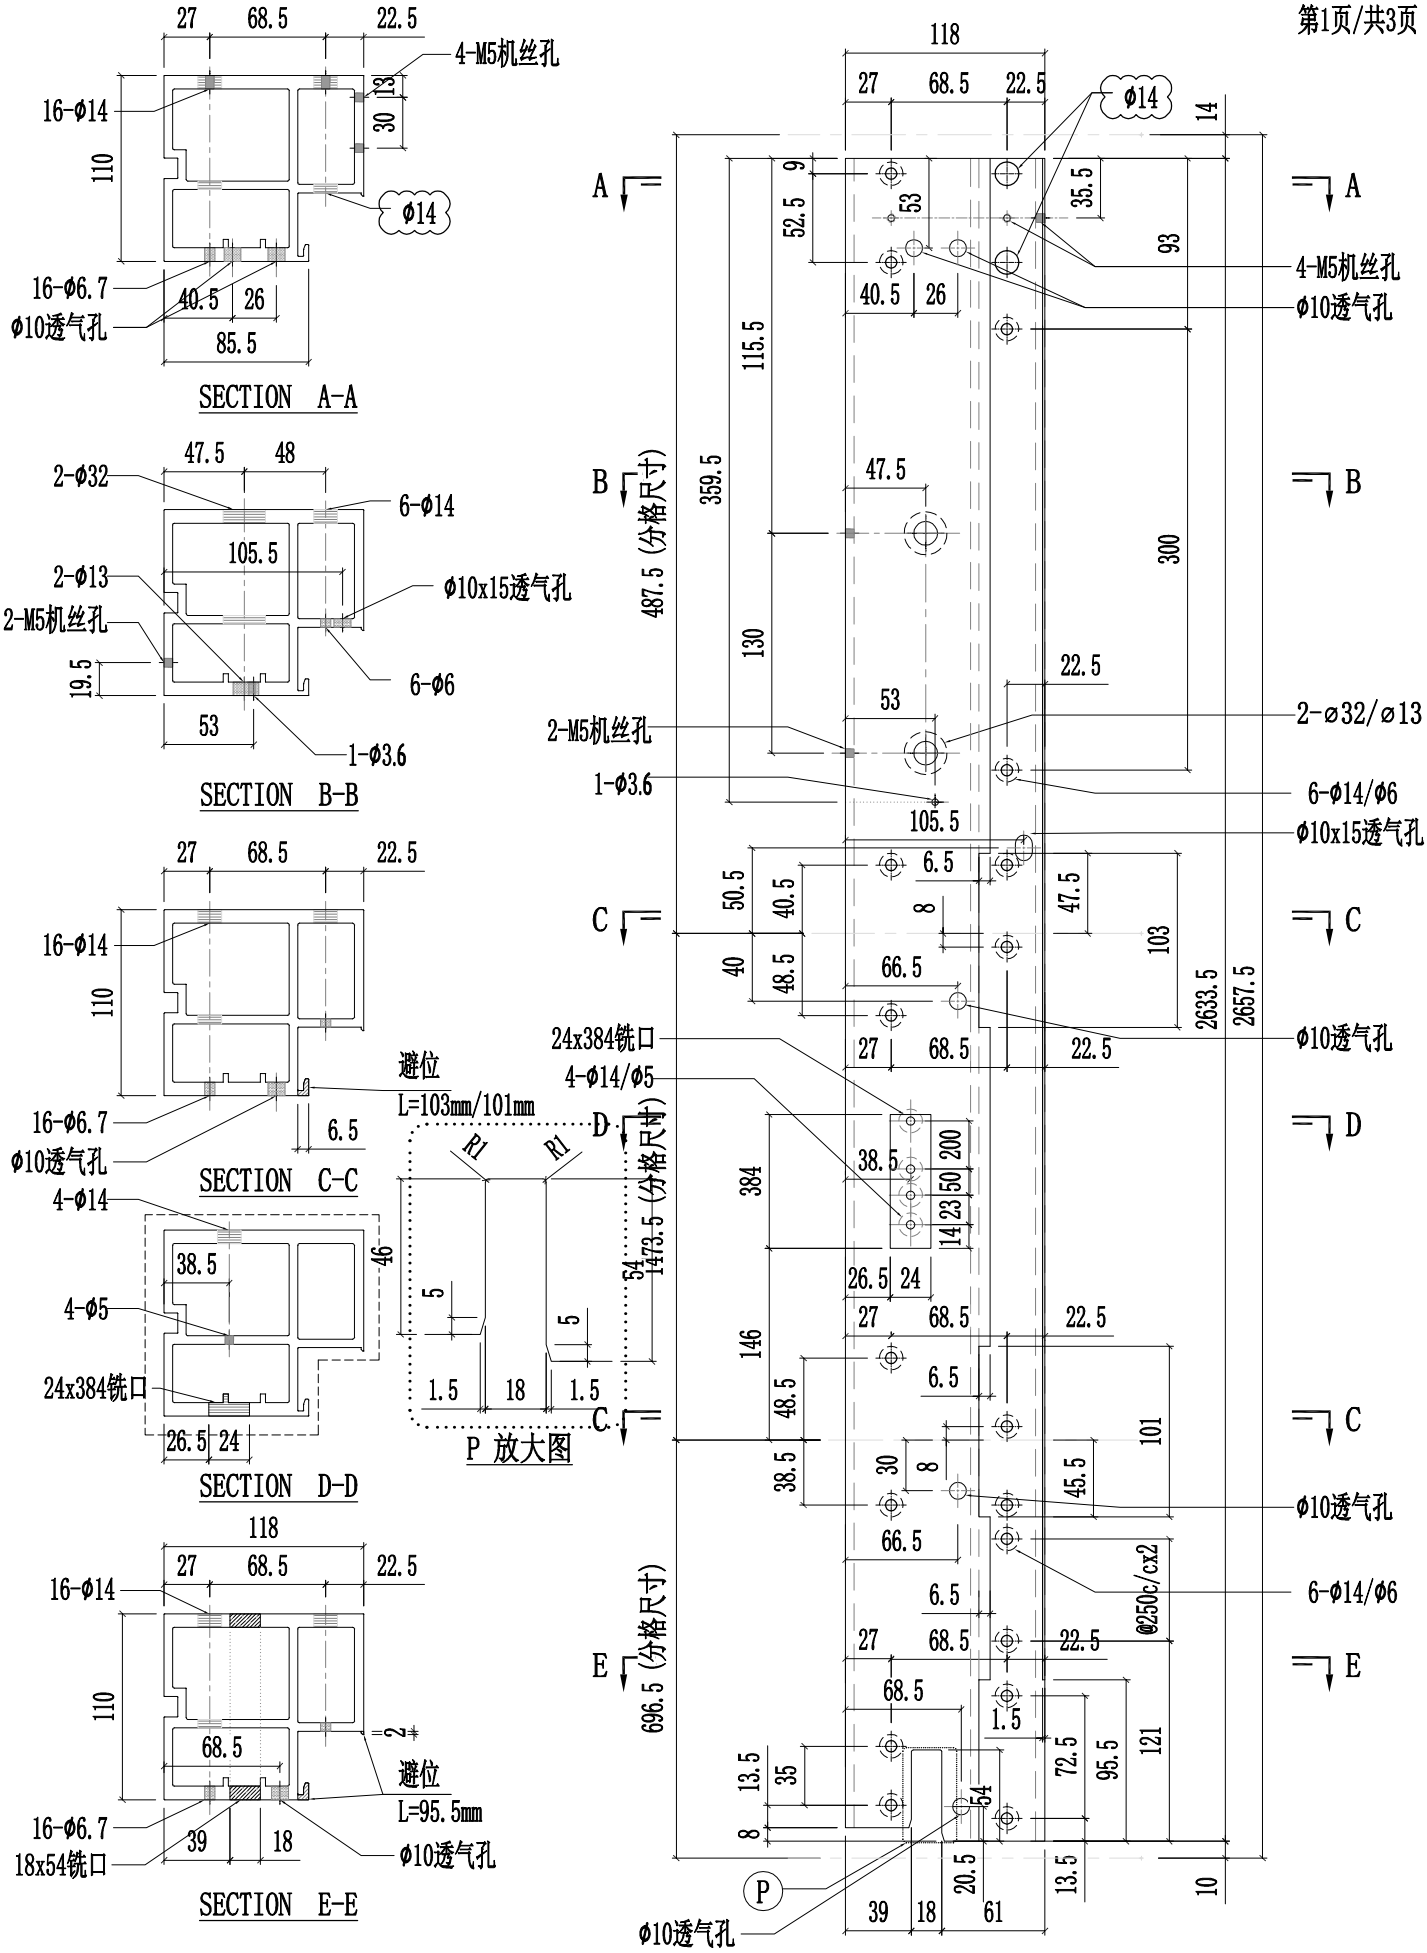


美特鋁質有限公司 MIDI Aluminium Fabricator Ltd.														
修改	A	B	D	採用	工廠	✓	地盤	-	工程號	J857	類別		物料號	-
日期	03.16	03.26	05.14	材料顏色	AL2:ECK3X10063S-XF1				地盤	啟德6552	制圖	陈梓豪 20220211	圖號	X86055-P26
									图纸名称	铝料加工图	復核	練松文 20220213	數量	-
									材料	X86055	批准	林仁安 20220215	單件重量	- (KG)

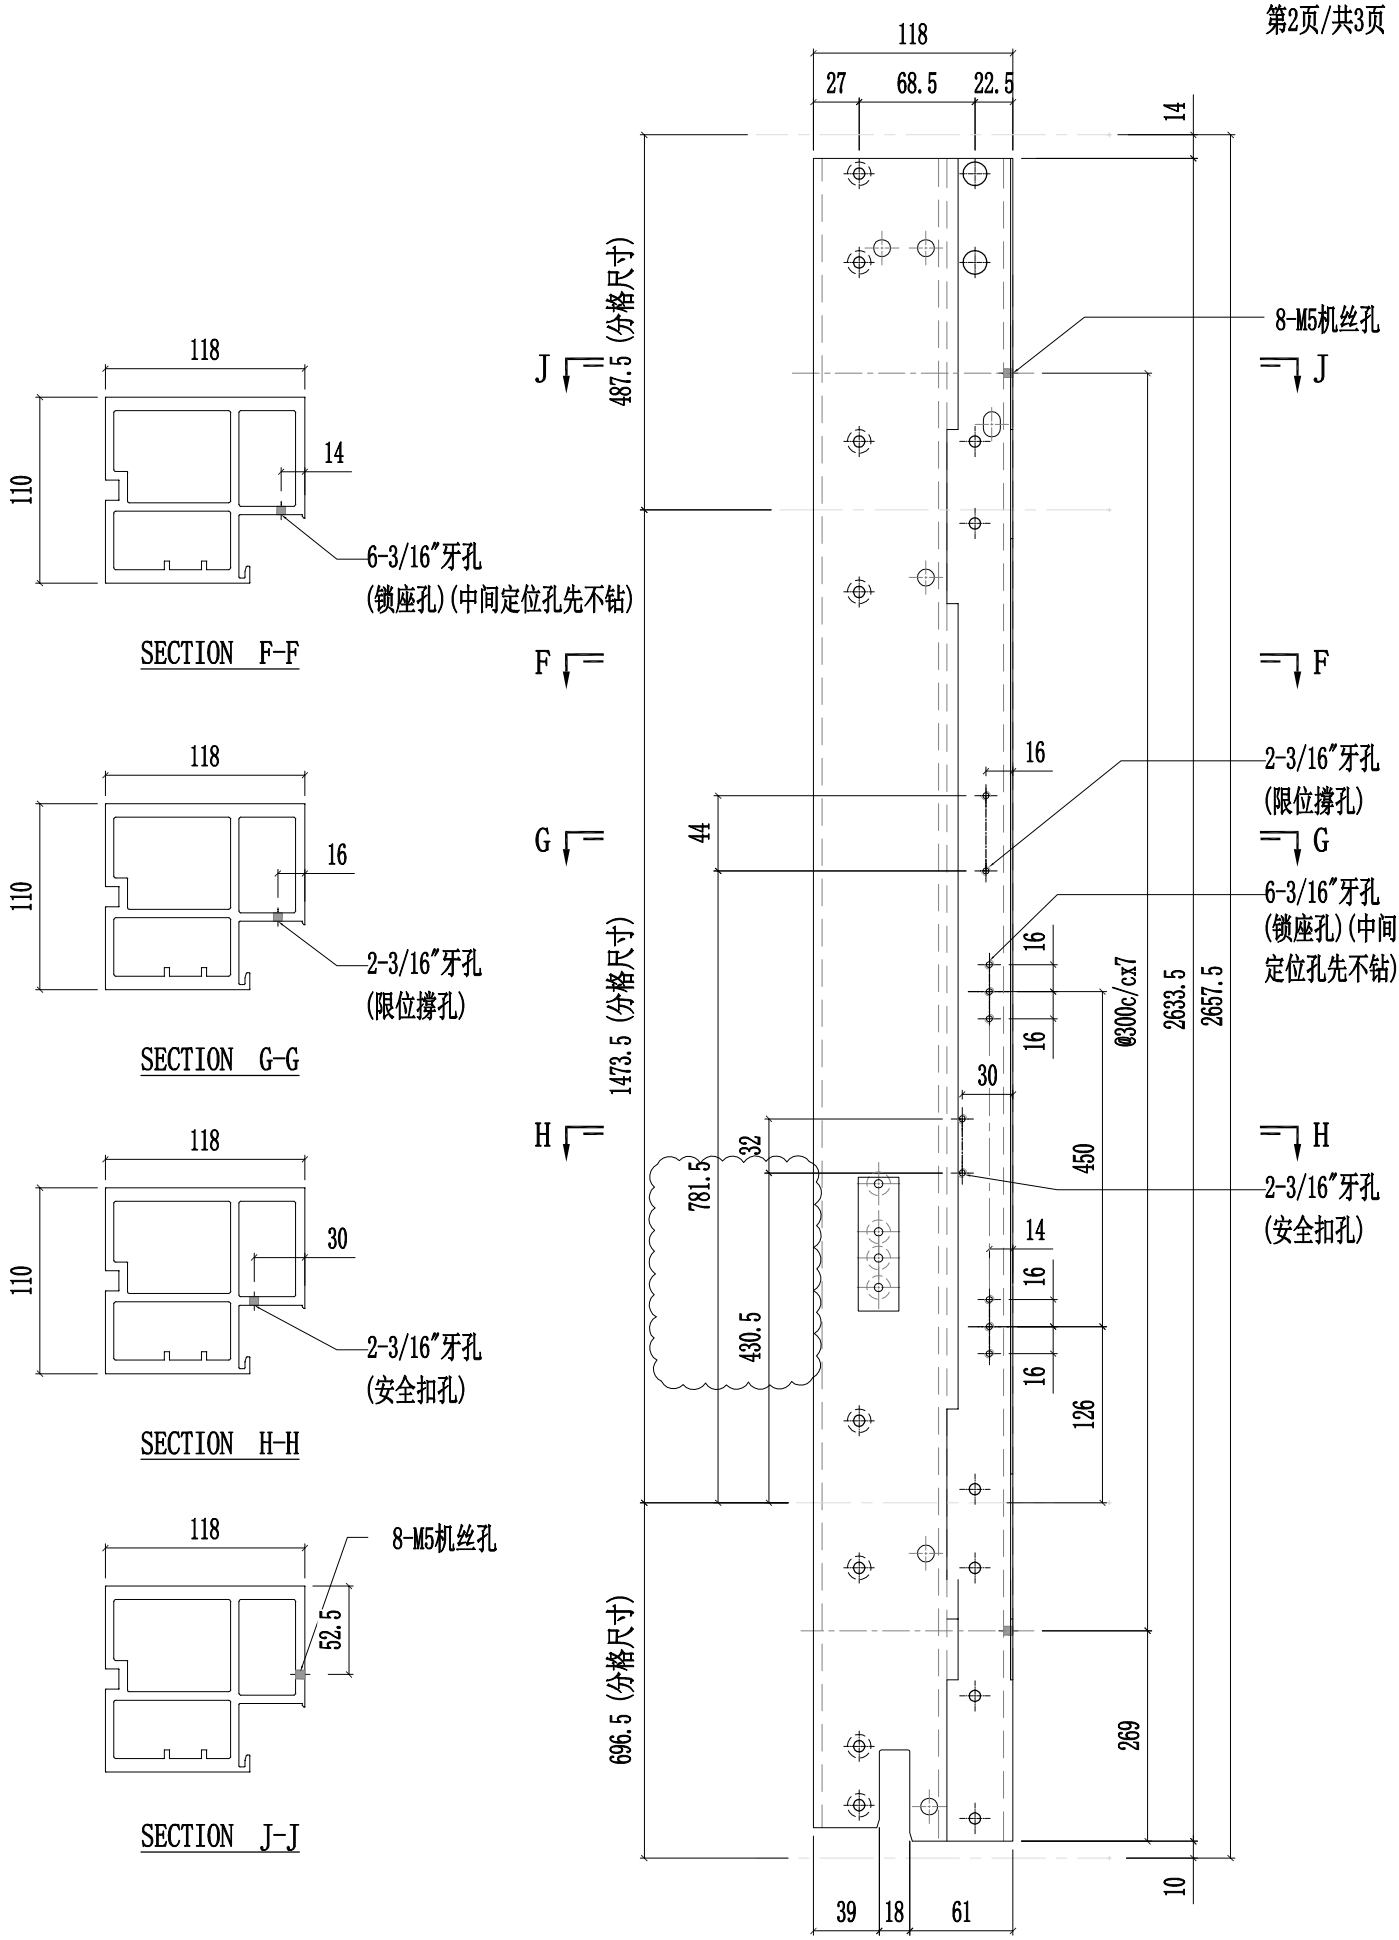


美特鋁質有限公司 MIDI Aluminium Fabricator Ltd.														
修改	A	B	D	採用	工廠	✓	地盤	-	工程號	J857	類別		物料號	-
日期	03.16	04.12	05.14	材料顏色	AL2:ECK3X10063S-XF1				地盤	啟德6552	制圖	陈梓豪 20220211	圖號	X86055-P26
									图纸名称	铝料加工图	復核	練松文 20220213	數量	-
									材料	X86055	批准	林仁安 20220215	單件重量	- (KG)

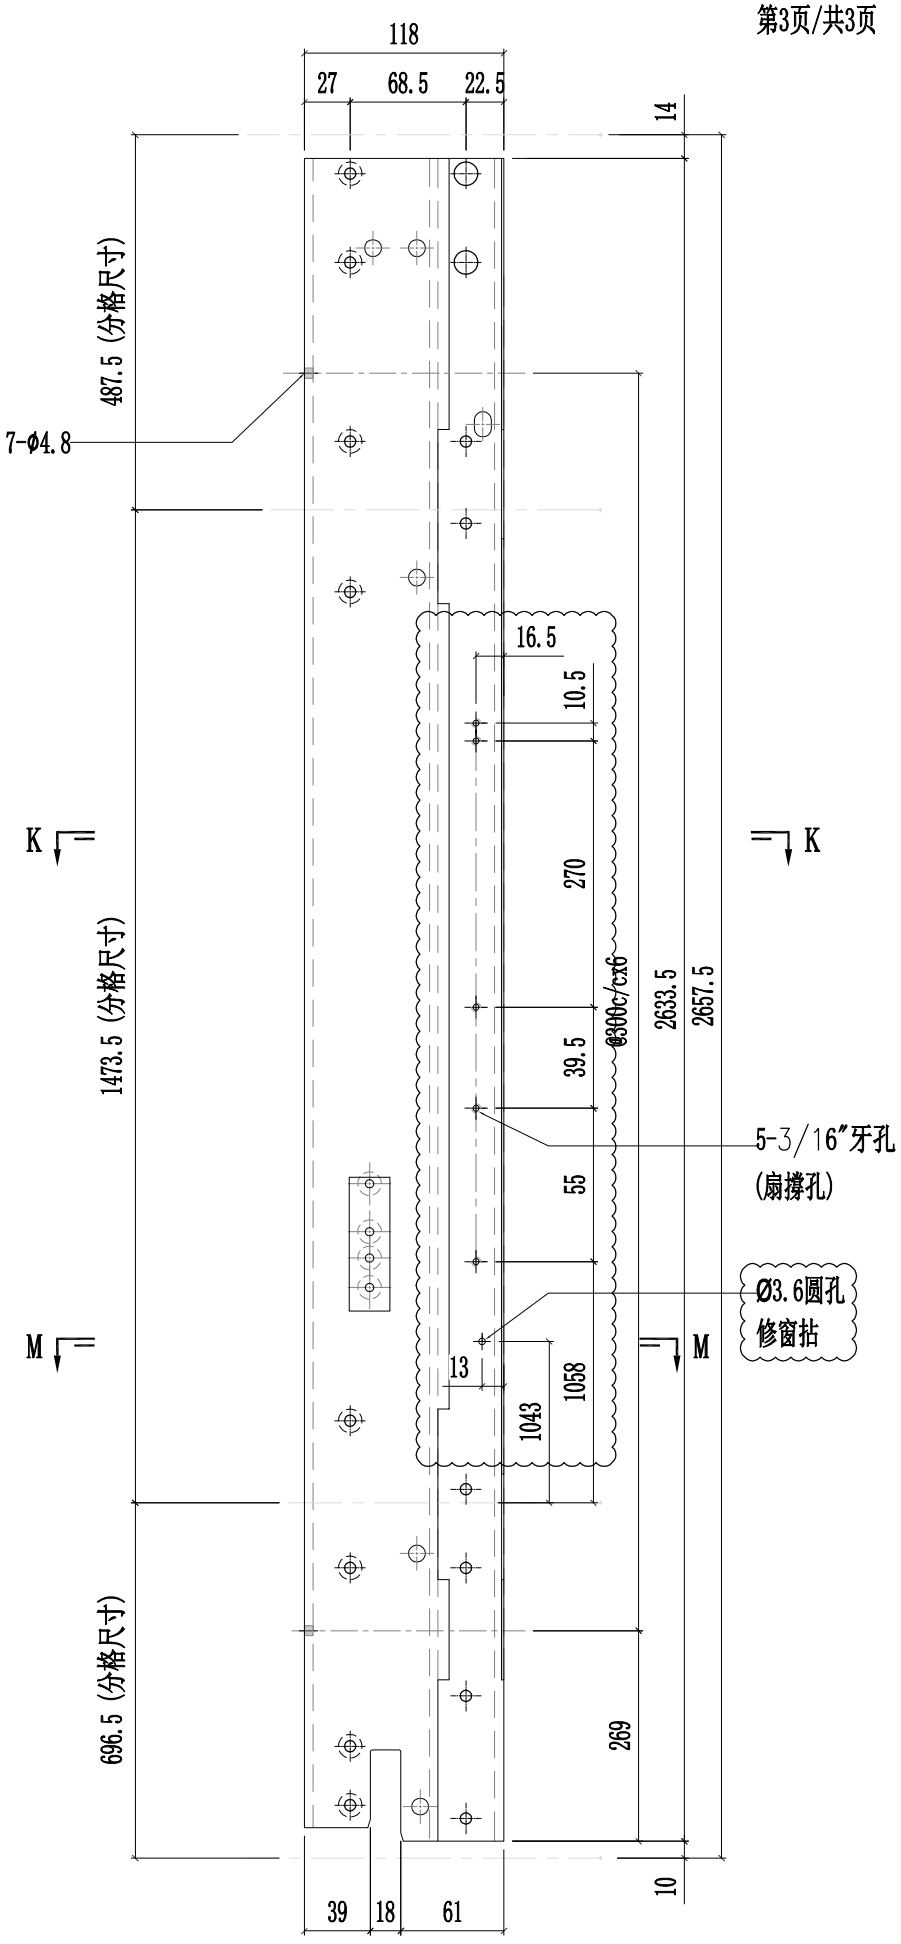

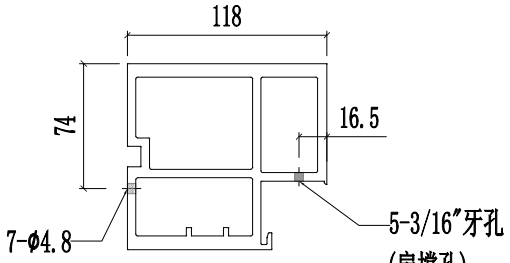


SECTION K-K

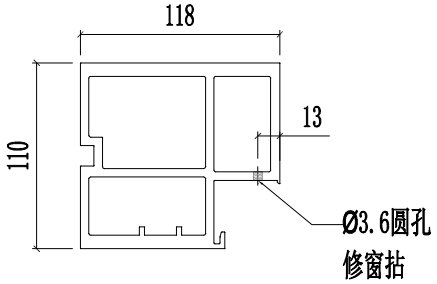


SECTION M-M

美特鋁質有限公司 MIDI Aluminium Fabricator Ltd.													
修改	A	B	D	採用	工廠	✓	地盤	-	工程號	J857	類別		物料號	-	
日期	03.16	03.26	05.14	材料顏色	AL2:ECK3X10063S-XF1				地盤	啟德6552	制圖	陳梓豪 20220211	圖號	X86055-P27	
									图纸名称	铝料加工图	復核	練松文 20220213	數量	-	
									材料	X86055	批准	林仁安 20220215	單件重量	-	(KG)

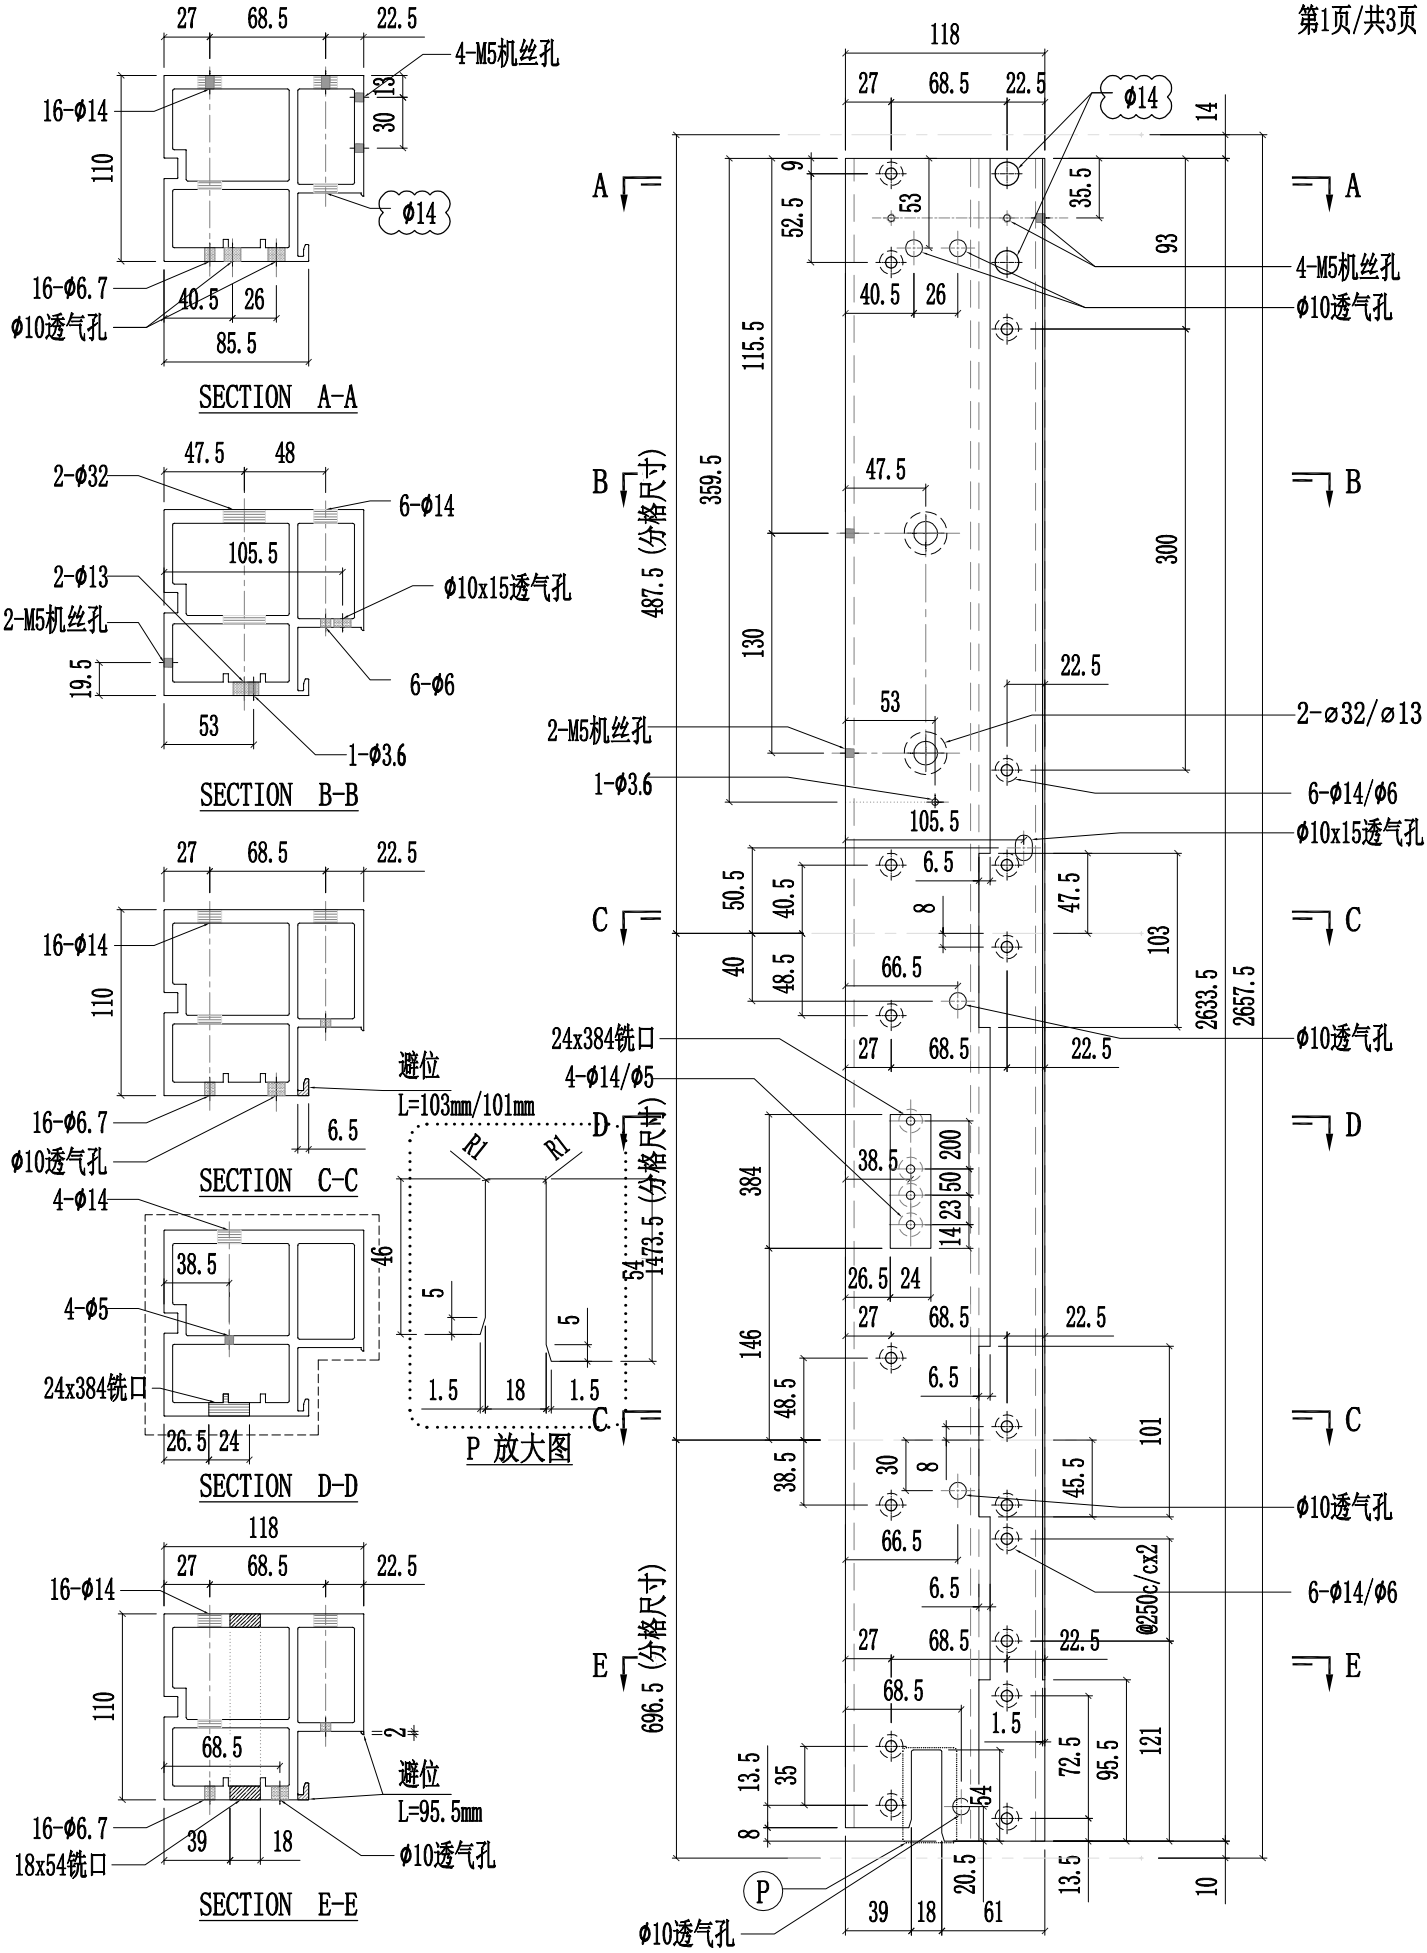



美特鋁質有限公司 MIDI Aluminium Fabricator Ltd.														
修改	A	B	D	採用	工廠	✓	地盤	-	工程號	J857	類別		物料號	-
日期	03.16	03.26	05.14	材料顏色	AL2:ECK3X10063S-XF1				地盤	啟德6552	制圖	陈梓豪 20220211	圖號	X86055-P27
									图纸名称	铝料加工图	復核	練松文 20220213	數量	-
									材料	X86055	批准	林仁安 20220215	單件重量	- (KG)

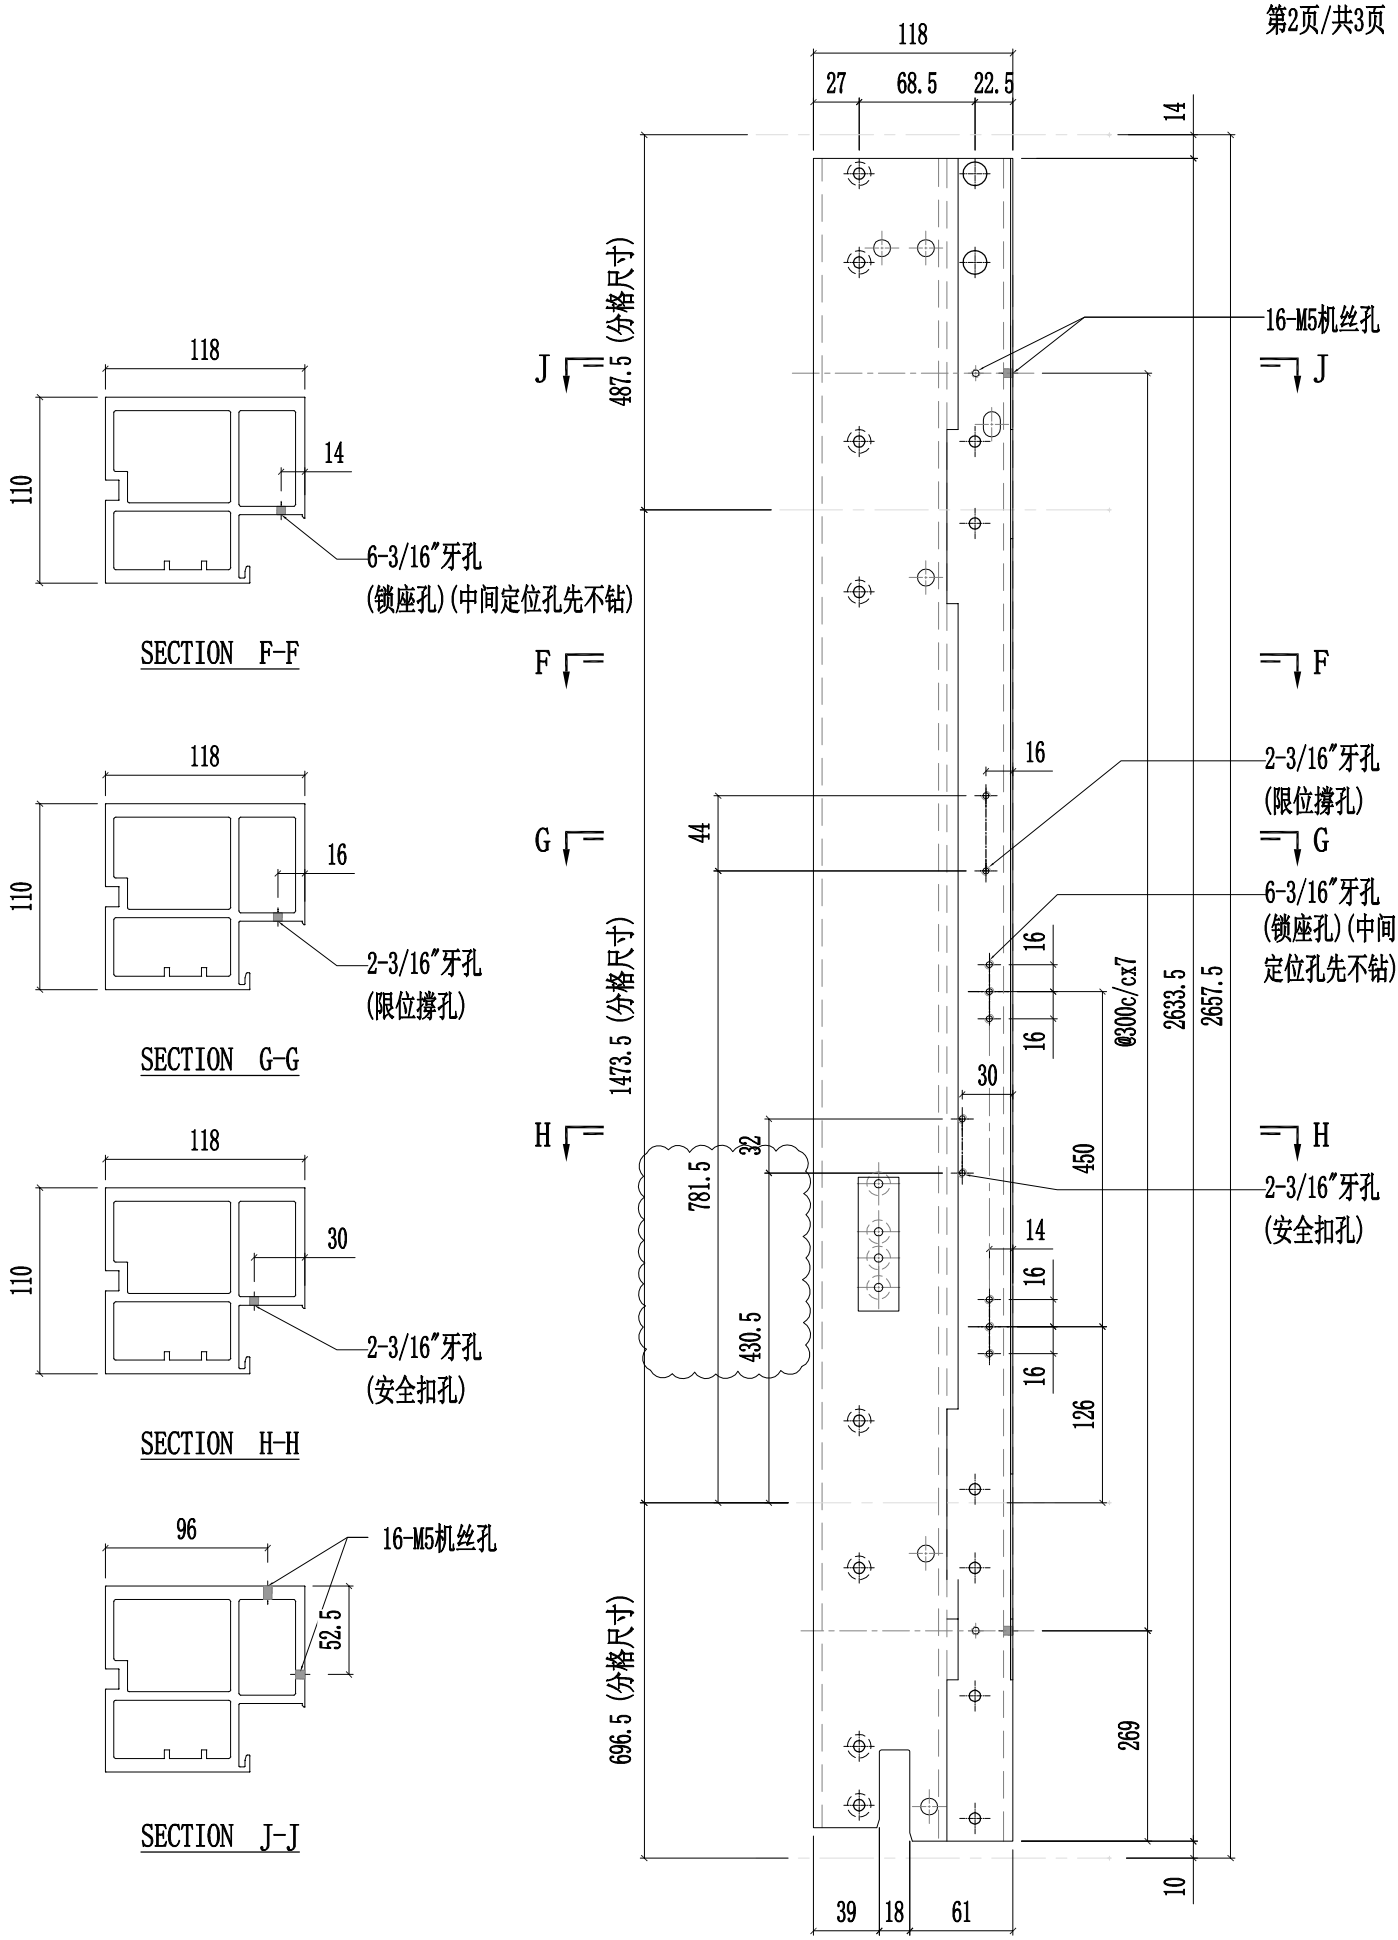


美特鋁質有限公司 MIDI Aluminium Fabricator Ltd.														
工程號	J857	類別		物料號	-									
地盘	啟德6552	制圖	陈梓豪	20220211	圖號	X86055-P27								
图纸名称	铝料加工图	復核	練松文	20220213	數量	-								
材料	X86055	批准	林仁安	20220215	單件重量	- (KG)								

修改	A	B	D	採用	工廠	✓	地盤	-
日期	03.16	04.12	05.14	材料颜色	AL2:ECK3X10063S-XF1			

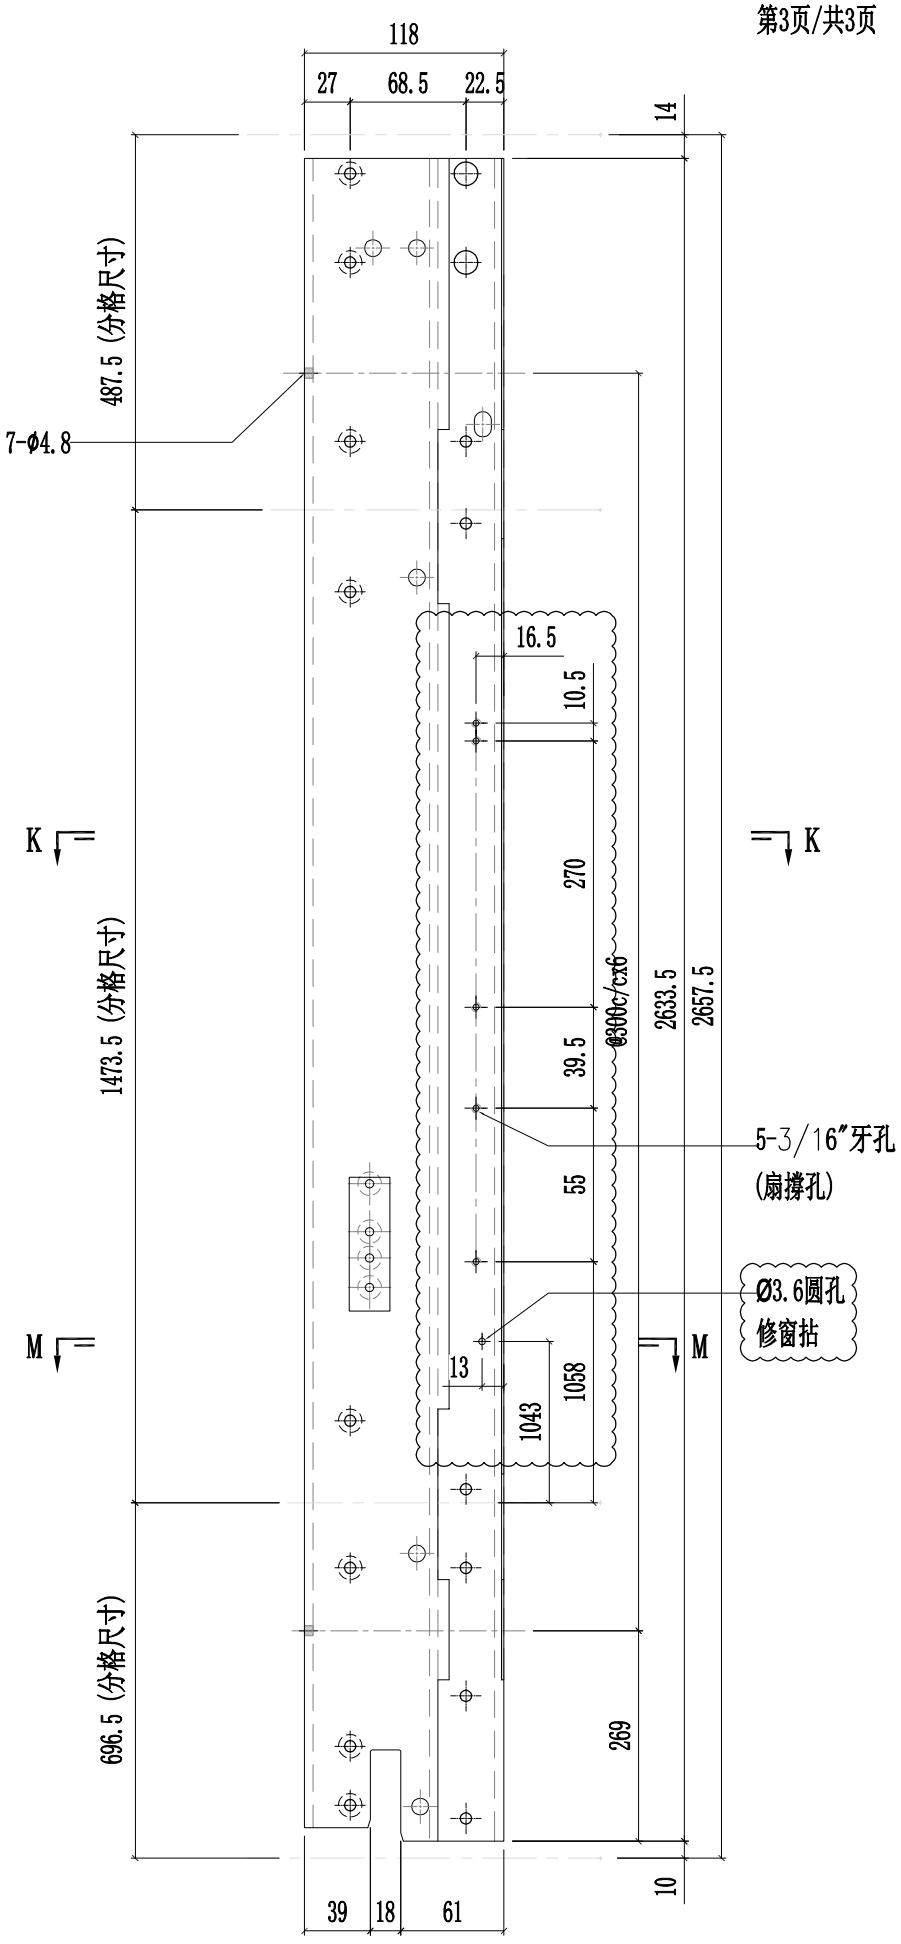

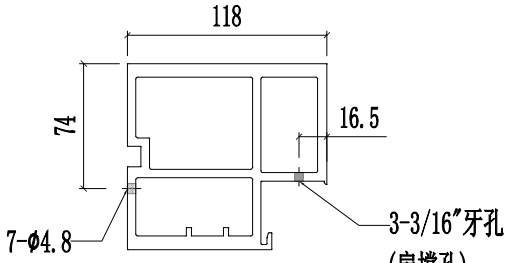


SECTION K-K

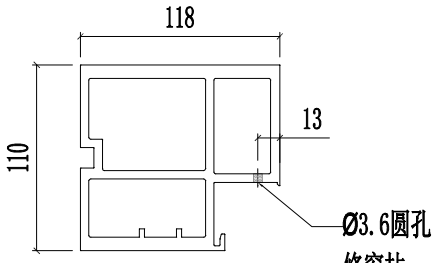


SECTION M-M


美特鋁質有限公司 MIDI Aluminium Fabricator Ltd.														
修改	A	B	D	採用	工廠	✓	地盤	-	工程號	J857	類別		物料號	-
日期	03.16	03.26	05.14	材料顏色	AL2:ECK3X10063S-XF1				地盤	啟德6552	制圖	陳梓豪 20220211	圖號	X86055-P28
									图纸名称	铝料加工图	復核	練松文 20220213	數量	-
									材料	X86055	批准	林仁安 20220215	單件重量	- (KG)

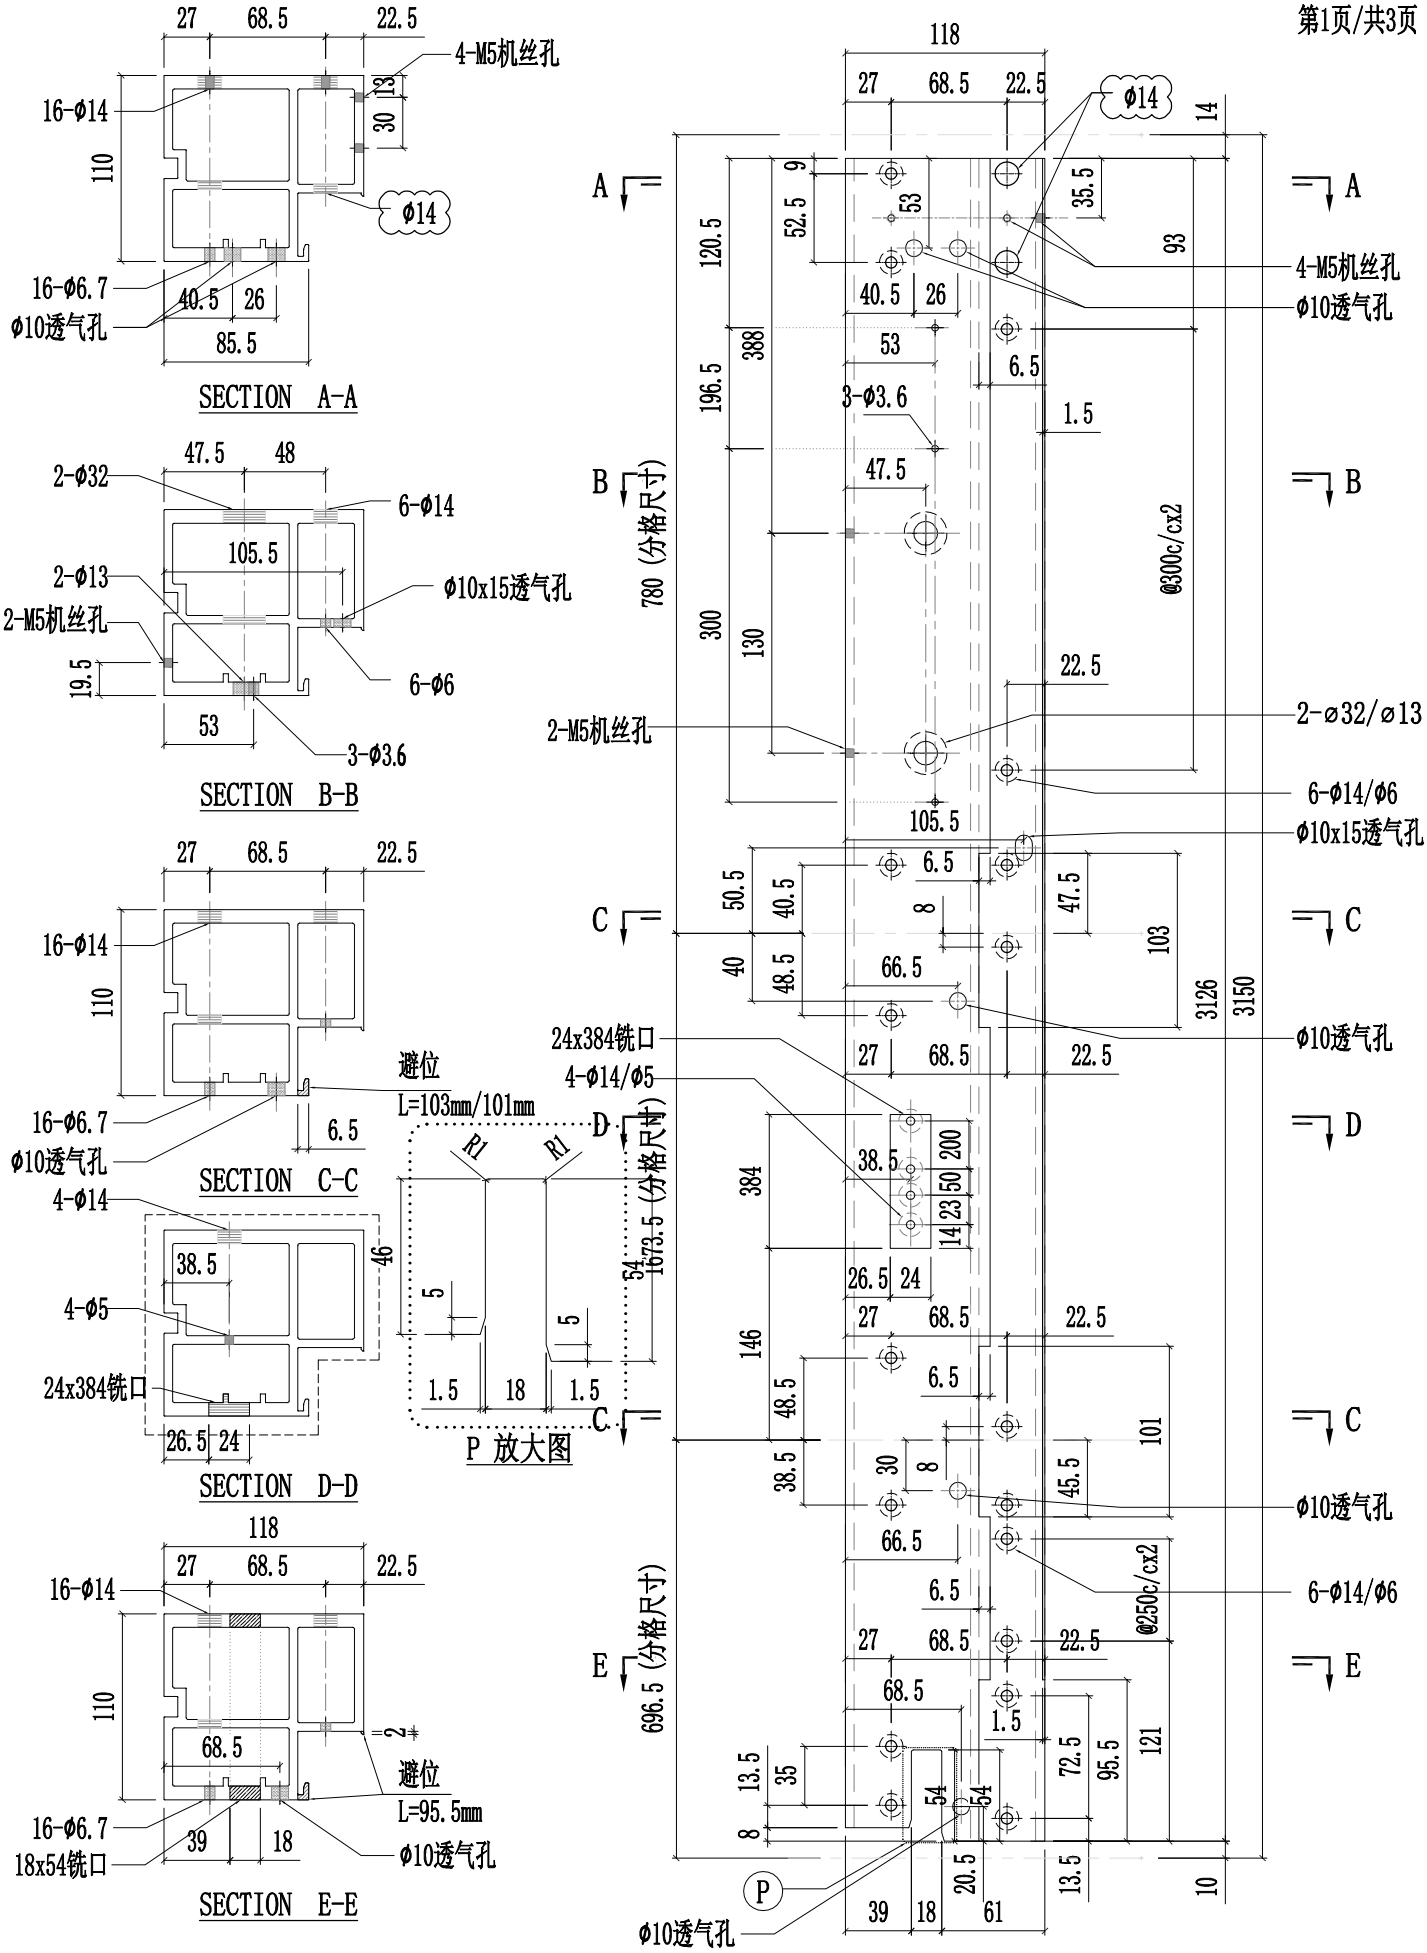


美特鋁質有限公司 MIDI Aluminium Fabricator Ltd.														
修改	A	B	D	採用	工廠	✓	地盤	-	工程號	J857	類別		物料號	-
日期	03.16	03.26	05.14	材料顏色	AL2:ECK3X10063S-XF1				地盤	啟德6552	制圖	陈梓豪 20220211	圖號	X86055-P28
									图纸名称	铝料加工图	復核	練松文 20220213	數量	-
									材料	X86055	批准	林仁安 20220215	單件重量	- (KG)

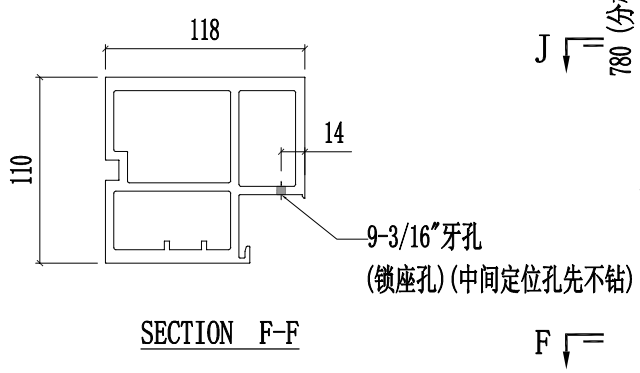


SECTION F-F

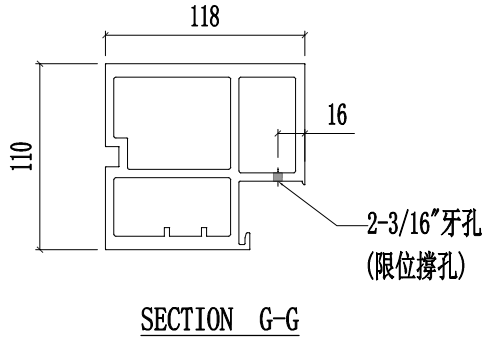


SECTION G-G

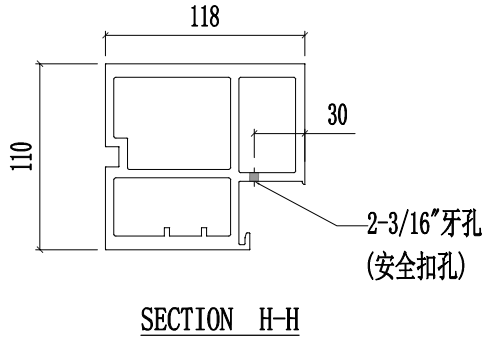


SECTION H-H

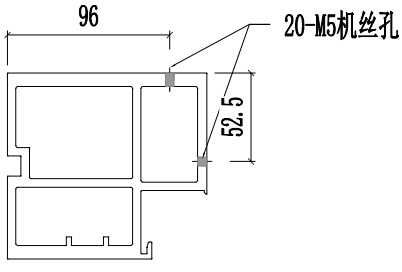


SECTION J-J

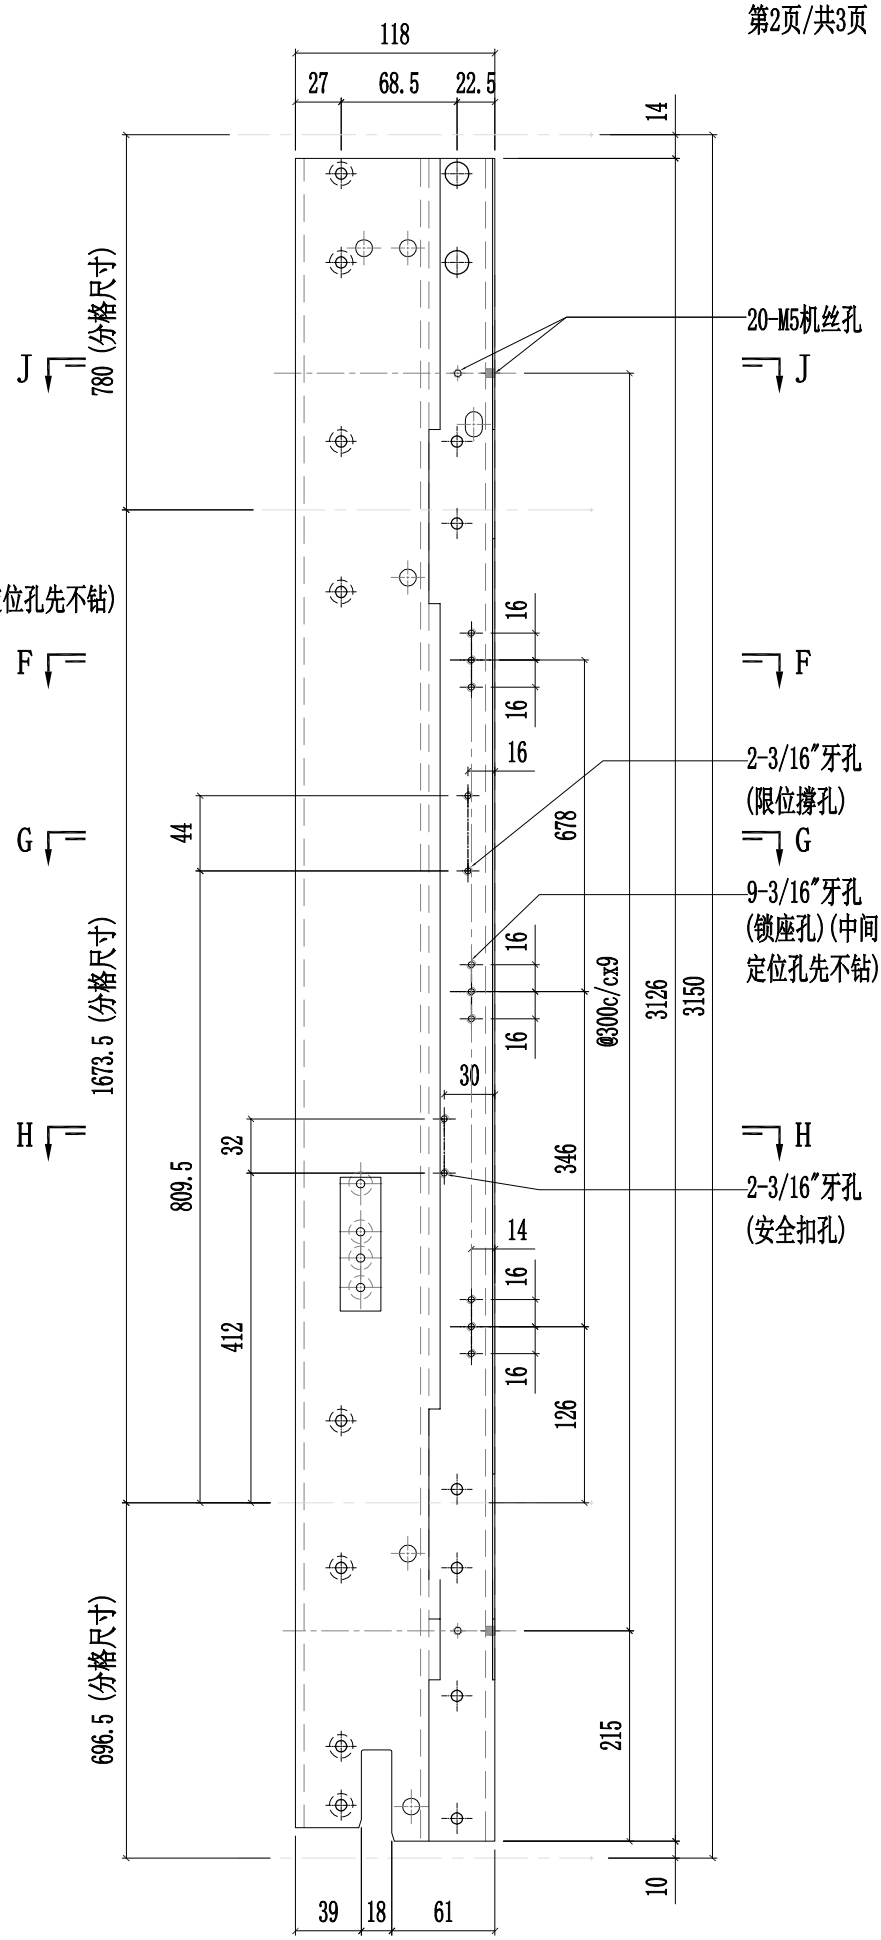


美特鋁質有限公司 MIDI Aluminium Fabricator Ltd.														
修改	A	B	D	採用	工廠	✓	地盤	-	工程號	J857	類別		物料號	-
日期	03.16	04.12	05.14	材料顏色	AL2:ECK3X10063S-XF1				地盤	啟德6552	制圖	陈梓豪 20220211	圖號	X86055-P28
									图纸名称	铝料加工图	復核	練松文 20220213	數量	-
									材料	X86055	批准	林仁安 20220215	單件重量	- (KG)

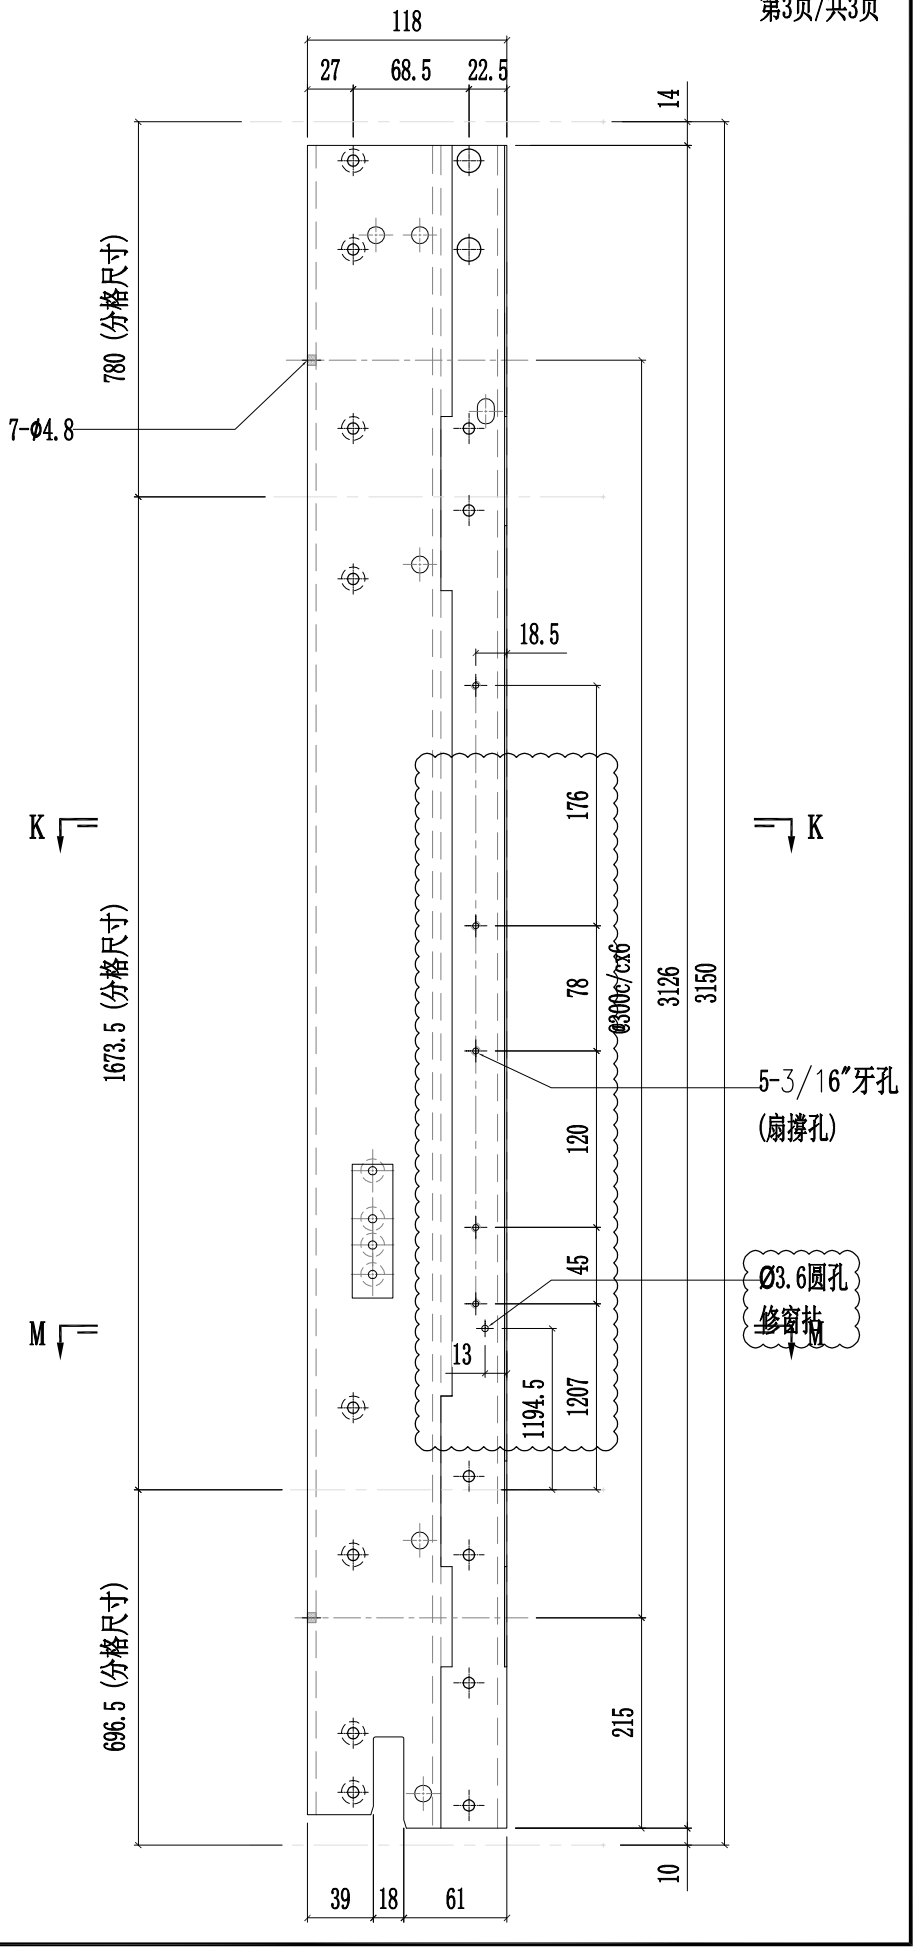

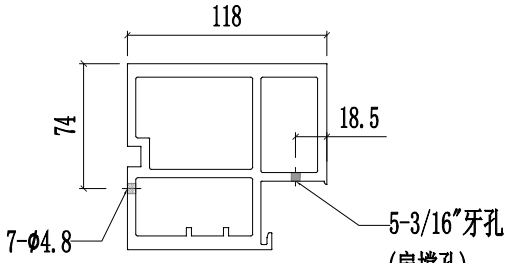



SECTION K-K

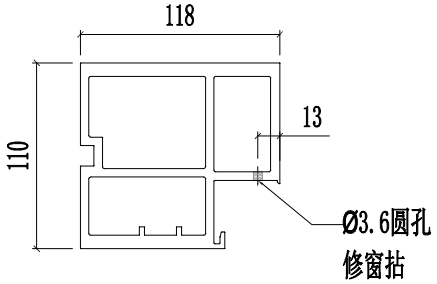


SECTION M-M

美特鋁質有限公司 MIDI Aluminium Fabricator Ltd.														
									工程號	J857	類別		物料號	-
									地盤	啟德6552	制圖	陳梓豪 20220211	圖號	X86055-P29
修改	A	B	D	採用	工廠	✓	地盤	-	图纸名称	铝料加工图	復核	練松文 20220213	數量	-
日期	03.16	03.26	05.14	材料颜色		AL2:ECK3X10063S-XF1			材料	X86055	批准	林仁安 20220215	單件重量	- (KG)

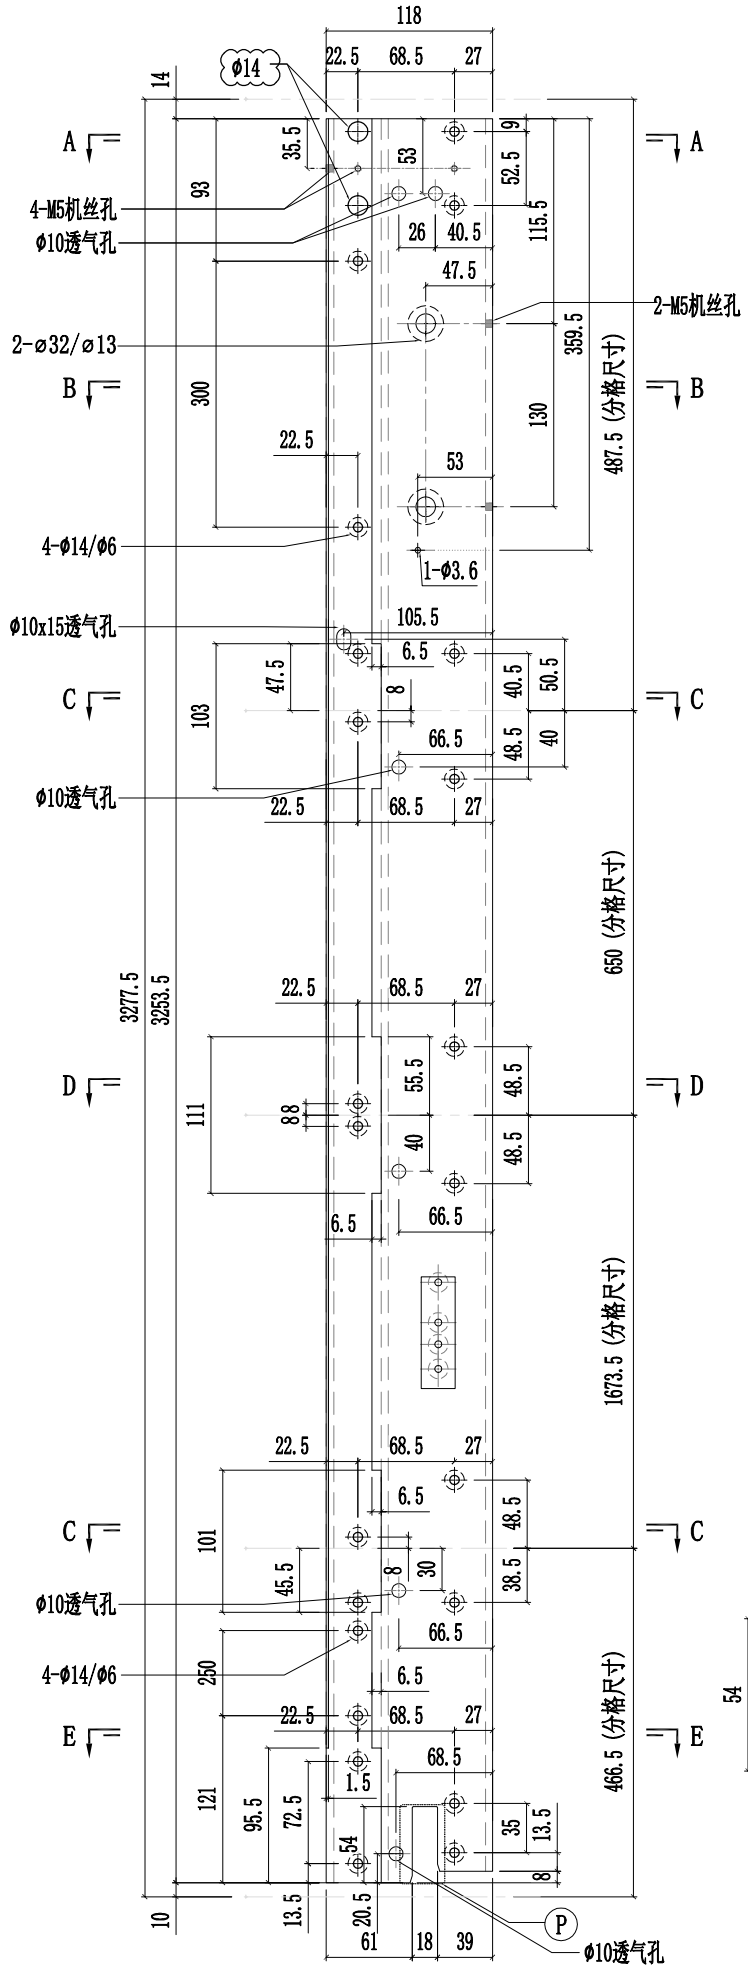


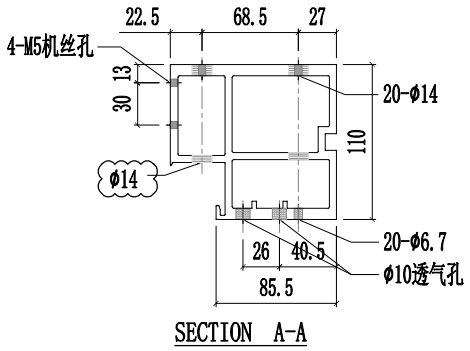


SECTION A-A

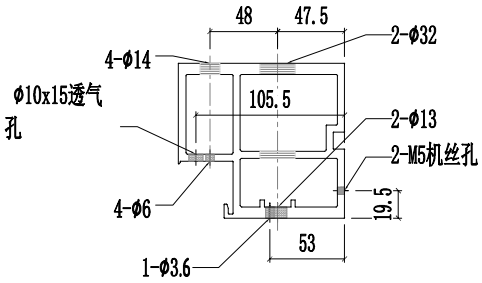


SECTION B-B

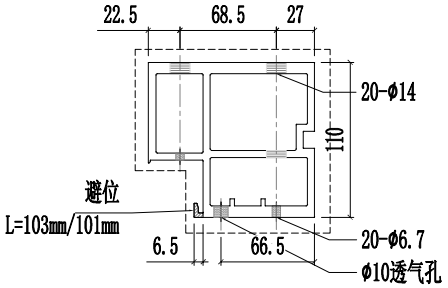


SECTION C-C

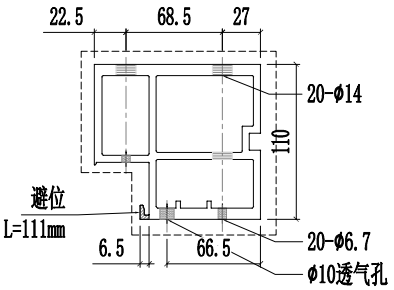

SECTION D-D

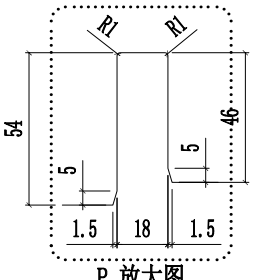



P 放大图

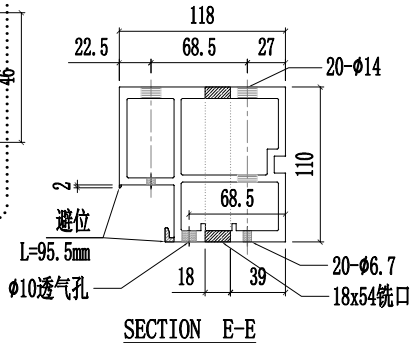


SECTION E-E

美特鋁質有限公司 MIDI Aluminium Fabricator Ltd.													
修改	A	B	D	採用	工廠	✓	地盤	-	工程號	J857	類別		物料號	-	
日期	03.16	03.26	05.14	材料顏色	AL2:ECK3X10063S-XF1				地盤	啟德6552	制圖	陈梓豪 20220211	圖號	X86055-P29	
									图纸名称	铝料加工图	復核	練松文 20220213	數量	-	
									材料	X86055	批准	林仁安 20220215	單件重量	-	(KG)

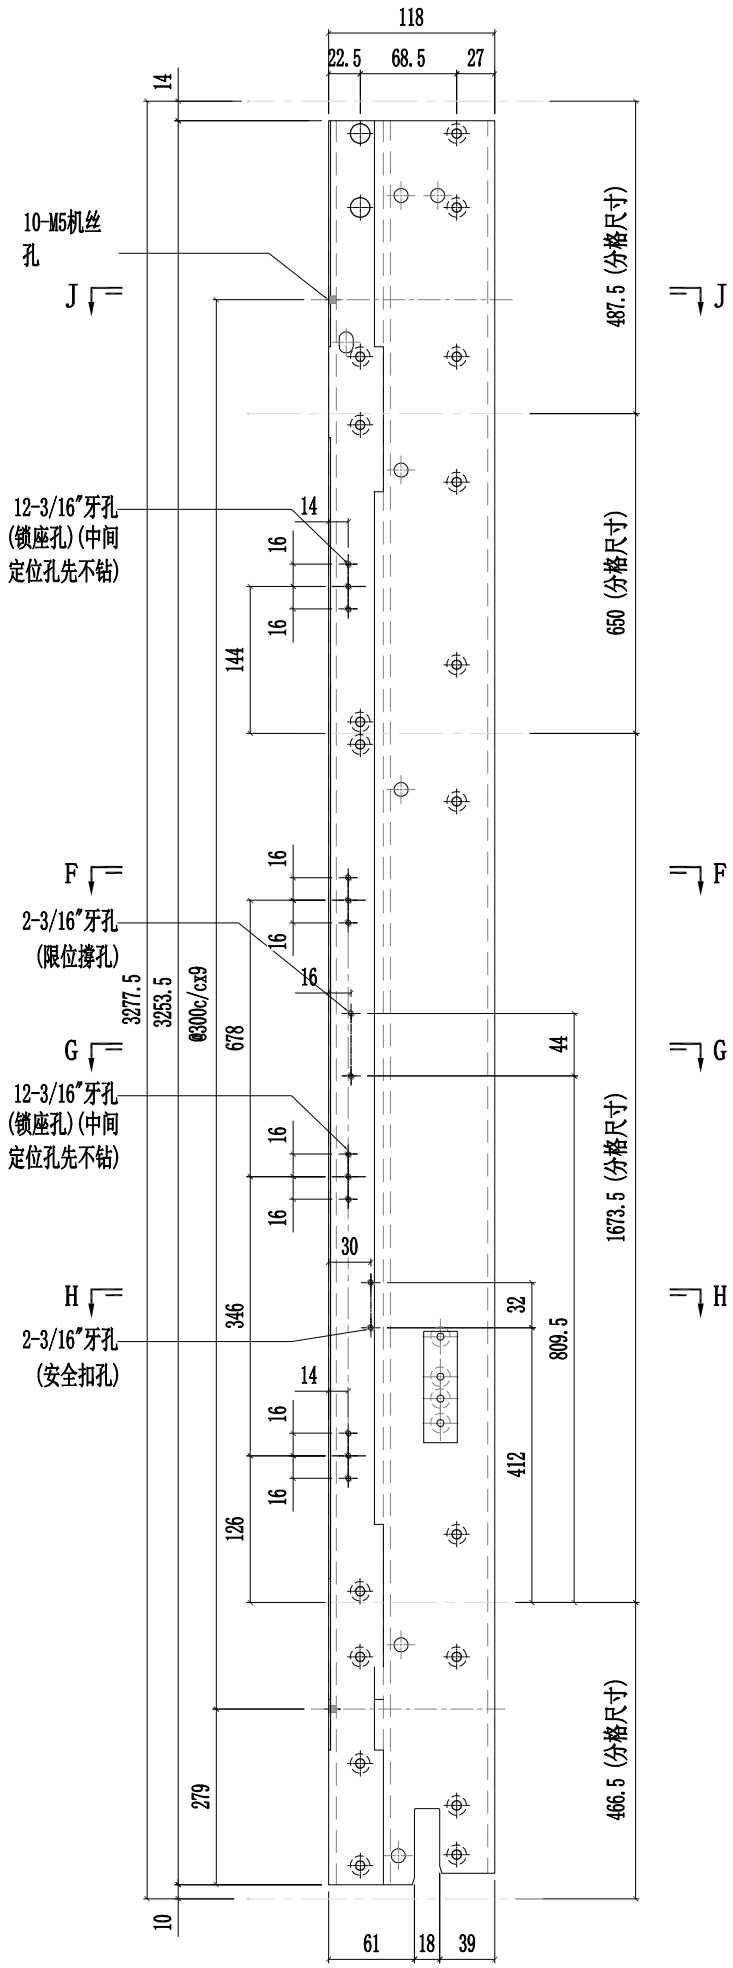


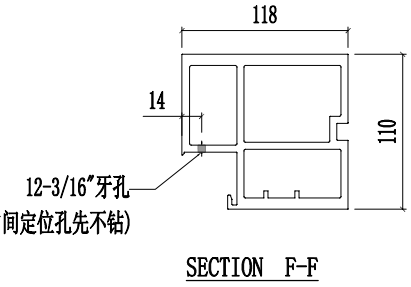


SECTION F-F

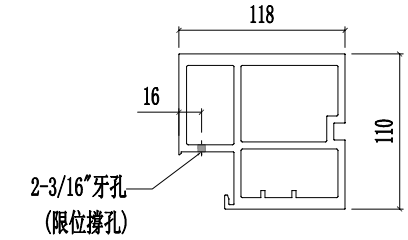

SECTION G-G

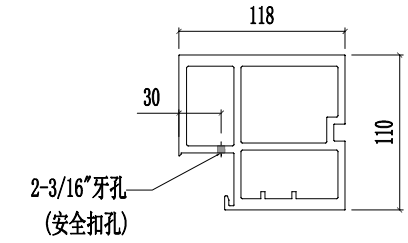



SECTION H-H

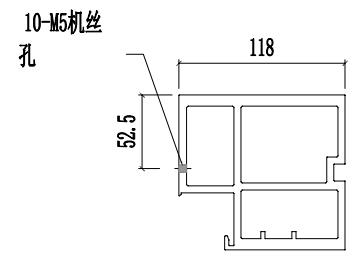


SECTION J-J

美特鋁質有限公司 MIDI Aluminium Fabricator Ltd.														
								工程號	J857	類別		物料號	-	
								地盘	啟德6552	制圖	陈梓豪 20220211	圖號	X86055-P29	
修改	A	B	D	採用	工廠	✓	地盤	-	图纸名称	铝料加工图	復核	練松文 20220213	數量	-	
日期	03.16	04.12	05.14	材料颜色		AL2:ECK3X10063S-XF1			材料	X86055	批准	林仁安 20220215	單件重量	- (KG)

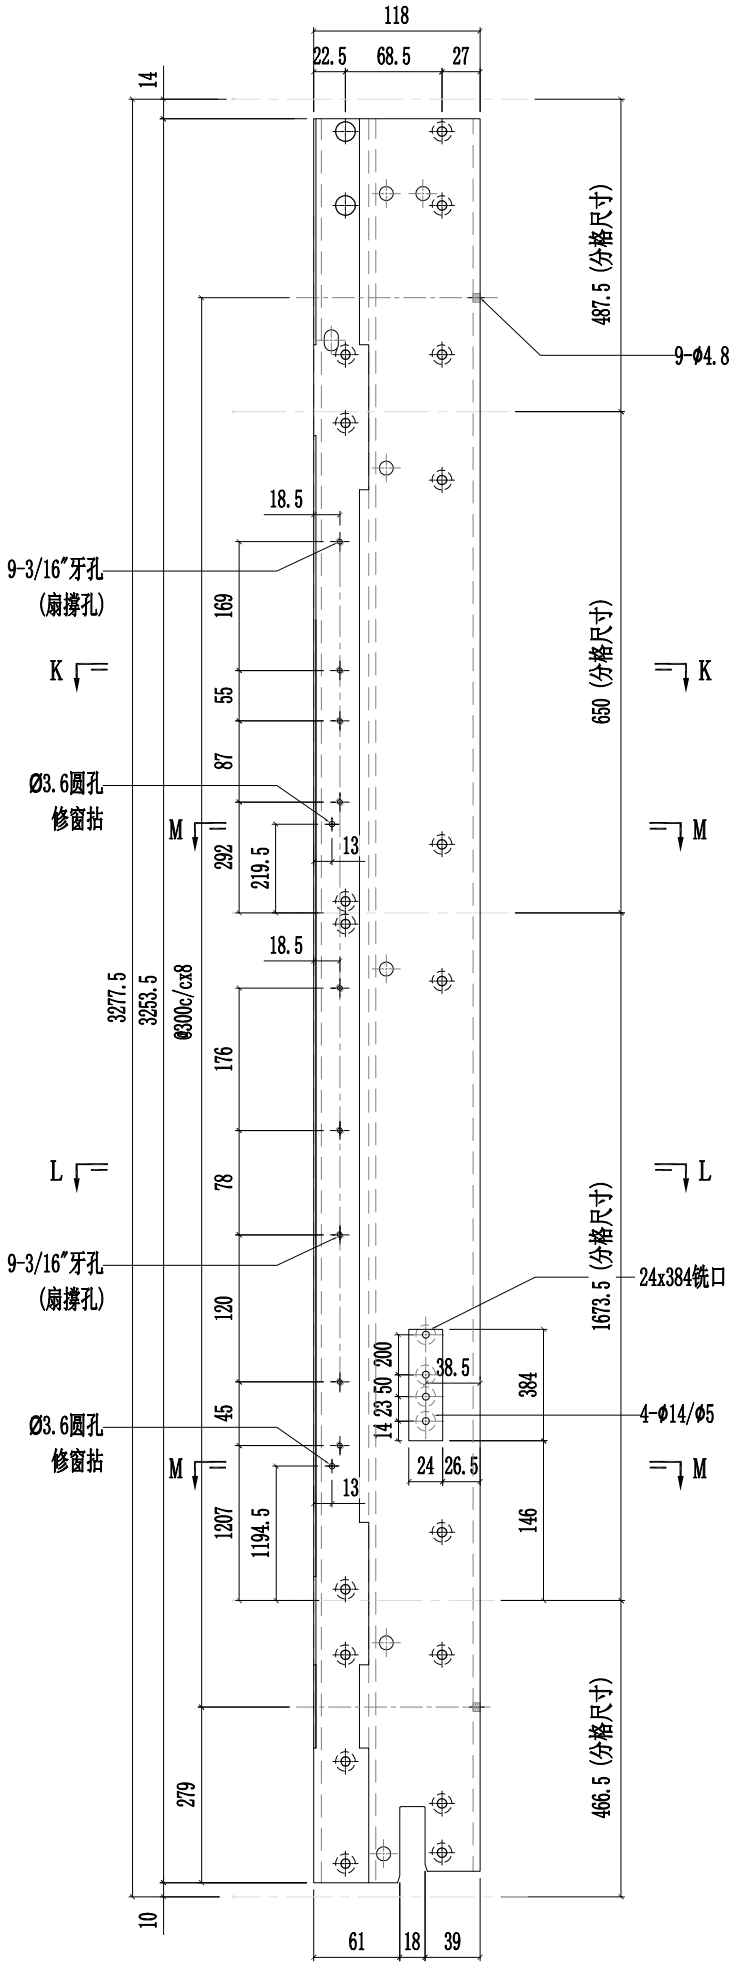


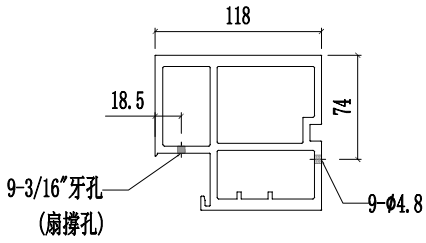

SECTION K-K

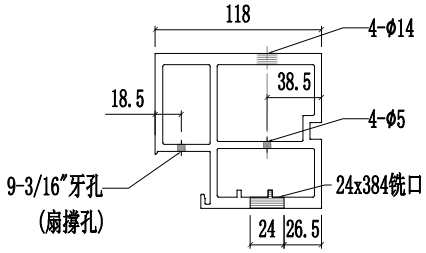


SECTION L-L

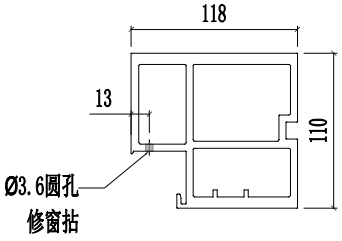


SECTION M-M


美特鋁質有限公司 MIDI Aluminium Fabricator Ltd.														
修改	A	B	D	採用	工廠	✓	地盤	-	工程號	J857	類別		物料號	-
日期	03.16	03.26	05.14	材料顏色	AL2:ECK3X10063S-XF1				地盤	啟德6552	制圖	陳梓豪 20220211	圖號	X86055-P30
									图纸名称	铝料加工图	復核	練松文 20220213	數量	-
									材料	X86055	批准	林仁安 20220215	單件重量	- (KG)

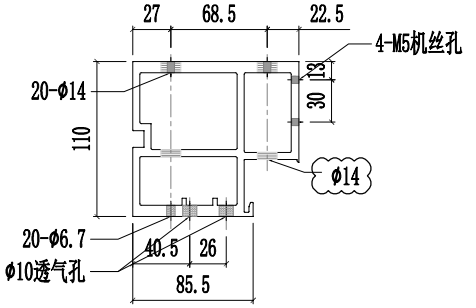


SECTION A-A

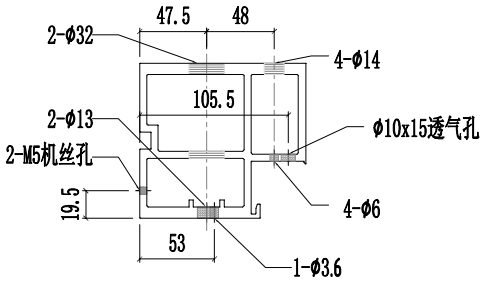


SECTION B-B

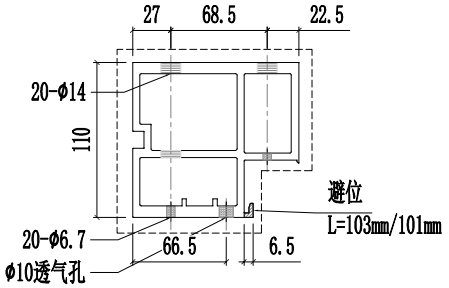


SECTION C-C

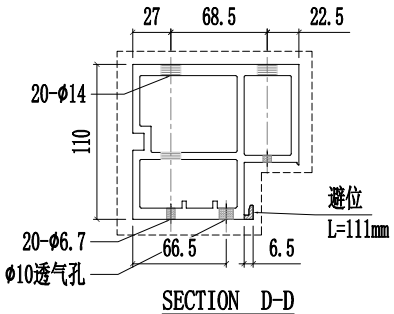


SECTION D-D

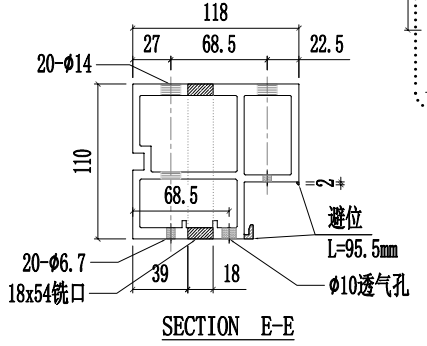


SECTION E-E

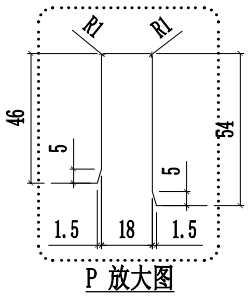


P 放大图

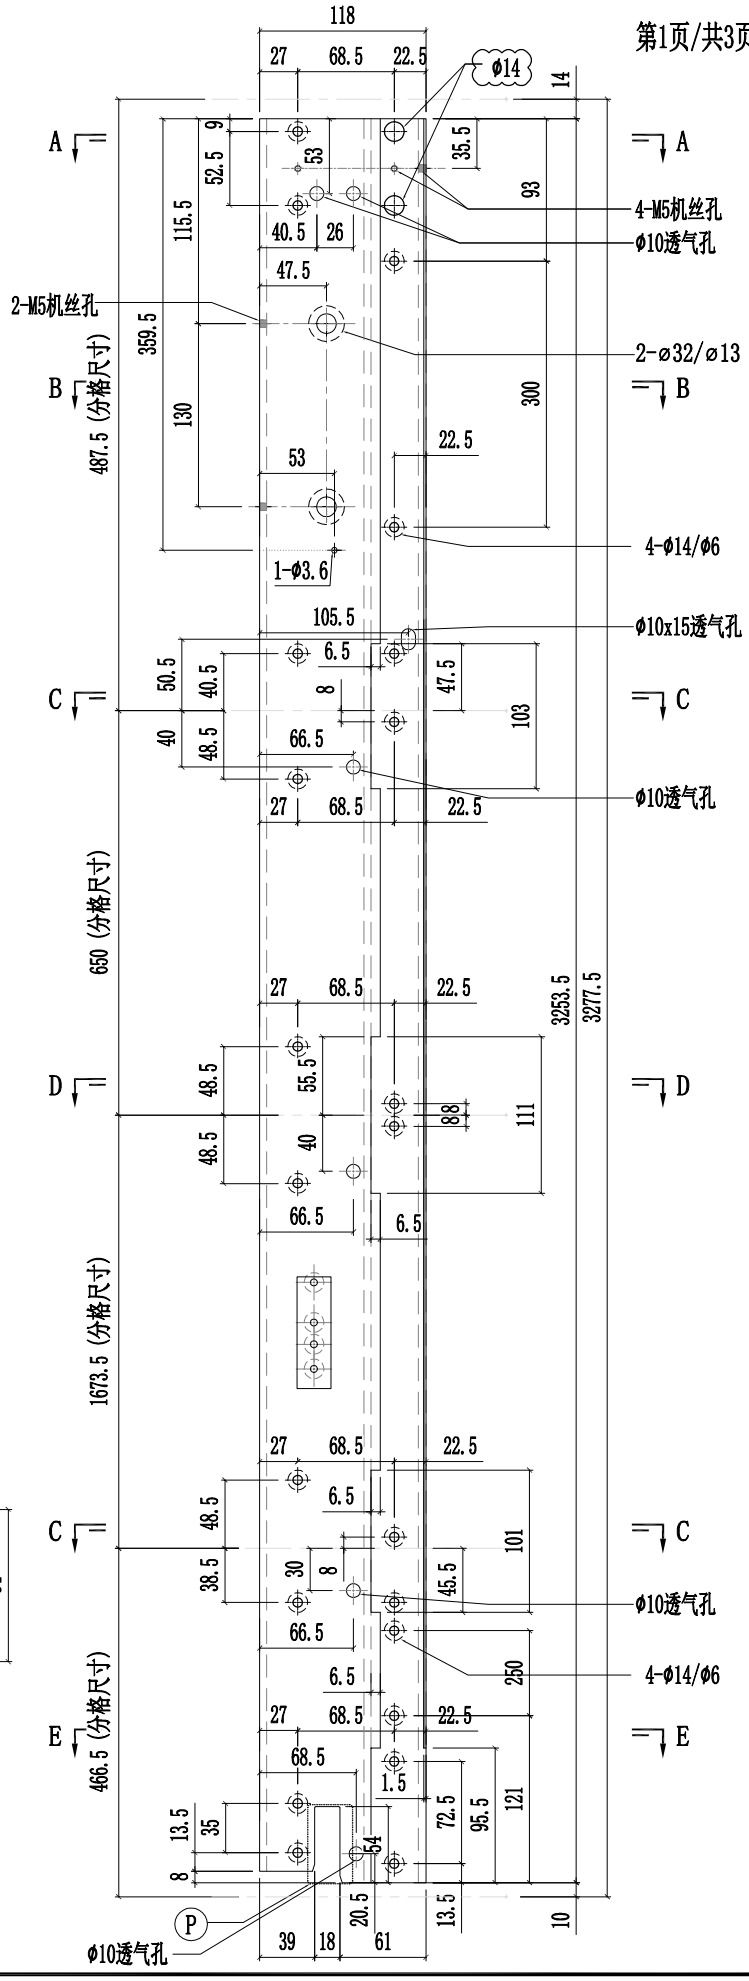


美特鋁質有限公司 MIDI Aluminium Fabricator Ltd.														
修改	A	B	D	採用	工廠	✓	地盤	-	工程號	J857	類別		物料號	-
日期	03.16	03.26	05.14	材料顏色	AL2:ECK3X10063S-XF1				地盤	啟德6552	制圖	陈梓豪 20220211	圖號	X86055-P30
									图纸名称	铝料加工图	復核	練松文 20220213	數量	-
									材料	X86055	批准	林仁安 20220215	單件重量	- (KG)

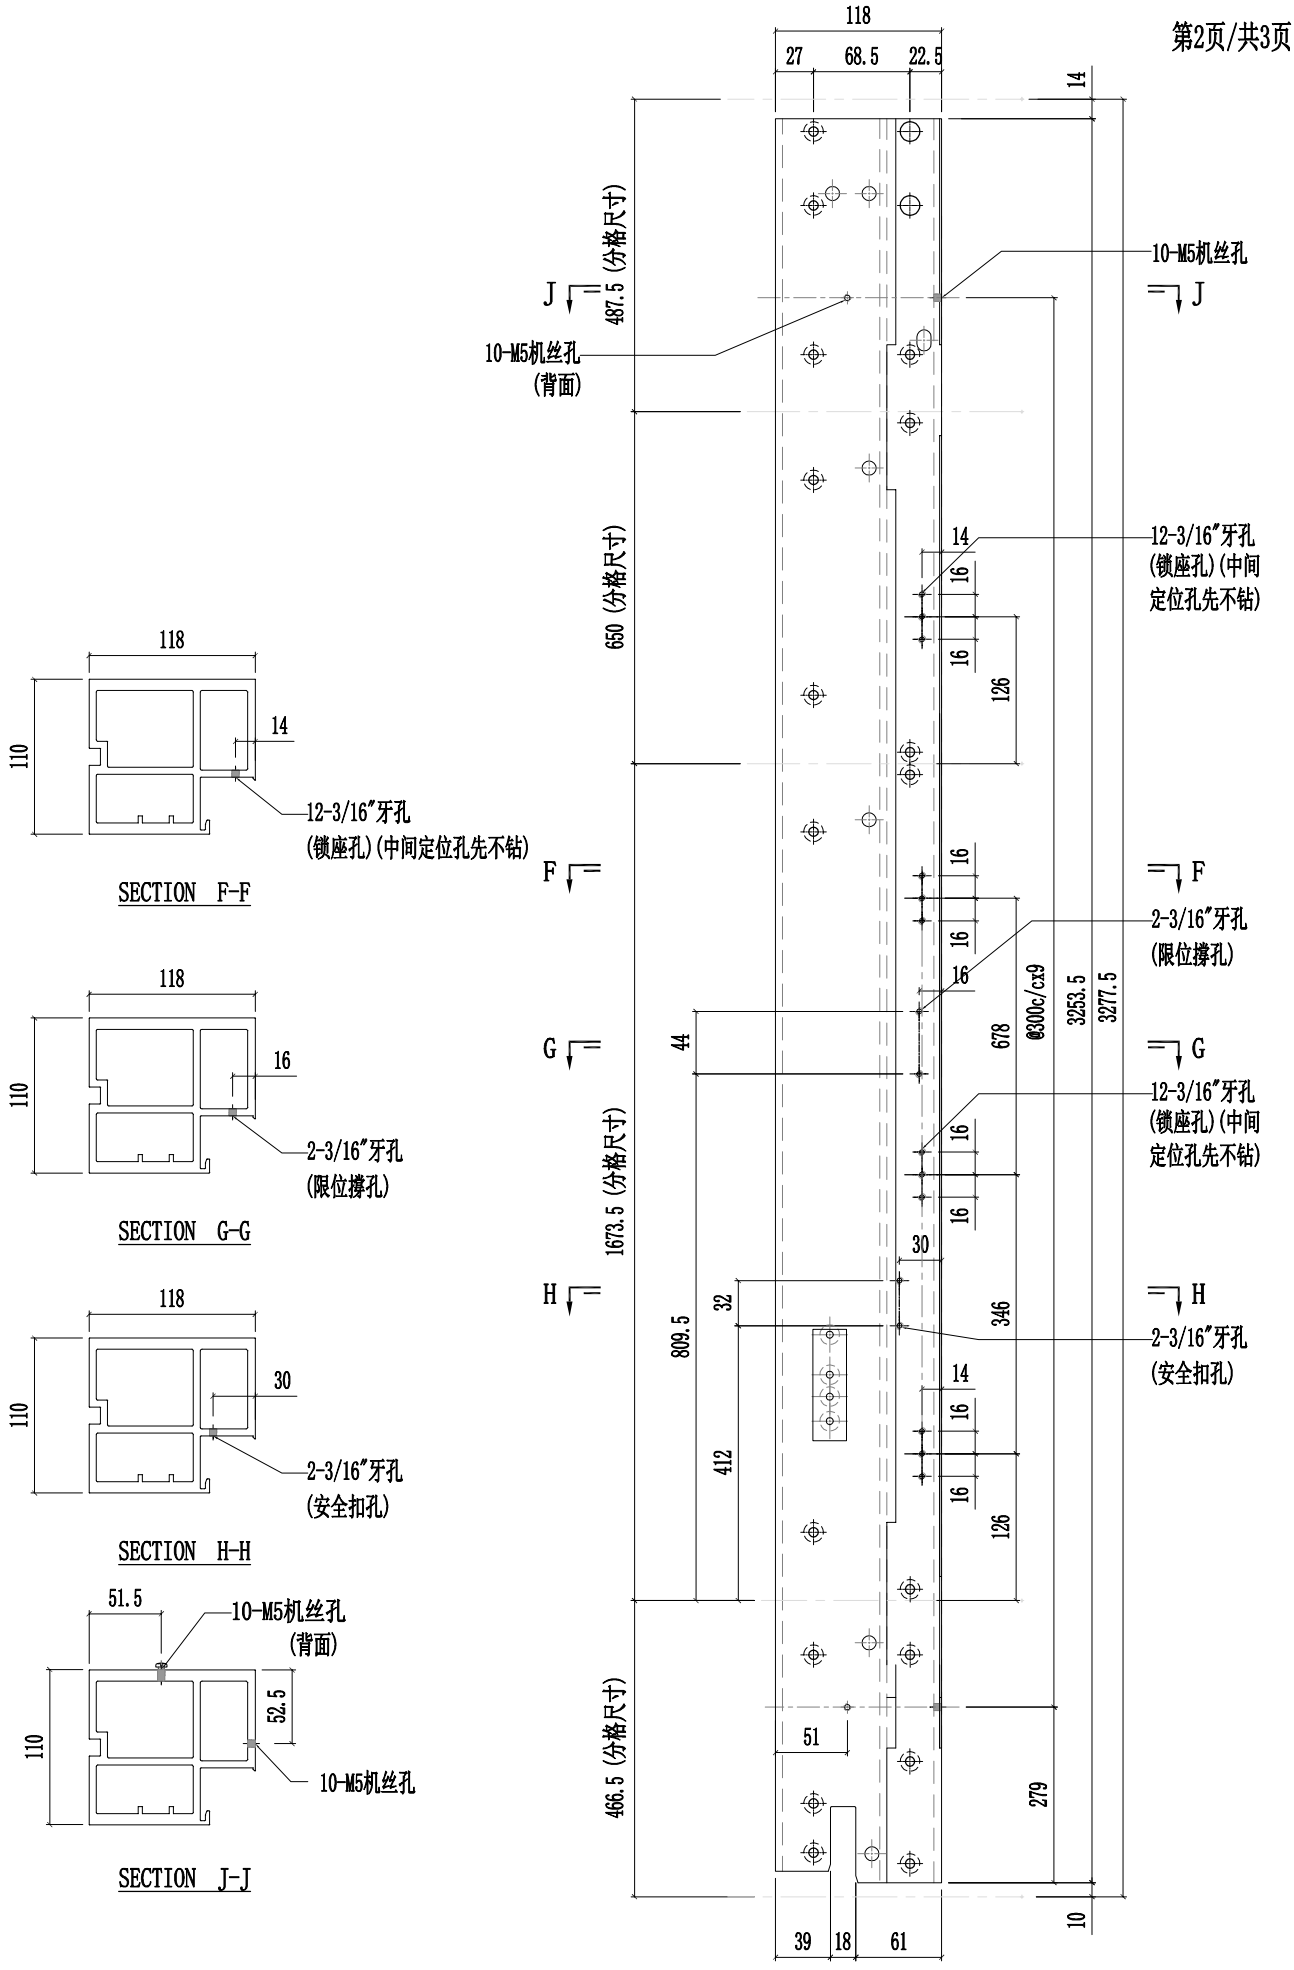


美特鋁質有限公司 MIDI Aluminium Fabricator Ltd.														
修改	A	B	D	採用	工廠	✓	地盤	-	工程號	J857	類別		物料號	-
日期	03.16	04.12	05.14	材料顏色	AL2:ECK3X10063S-XF1				地盤	啟德6552	制圖	陈梓豪 20220211	圖號	X86055-P30
									图纸名称	铝料加工图	復核	練松文 20220213	數量	-
									材料	X86055	批准	林仁安 20220215	單件重量	- (KG)

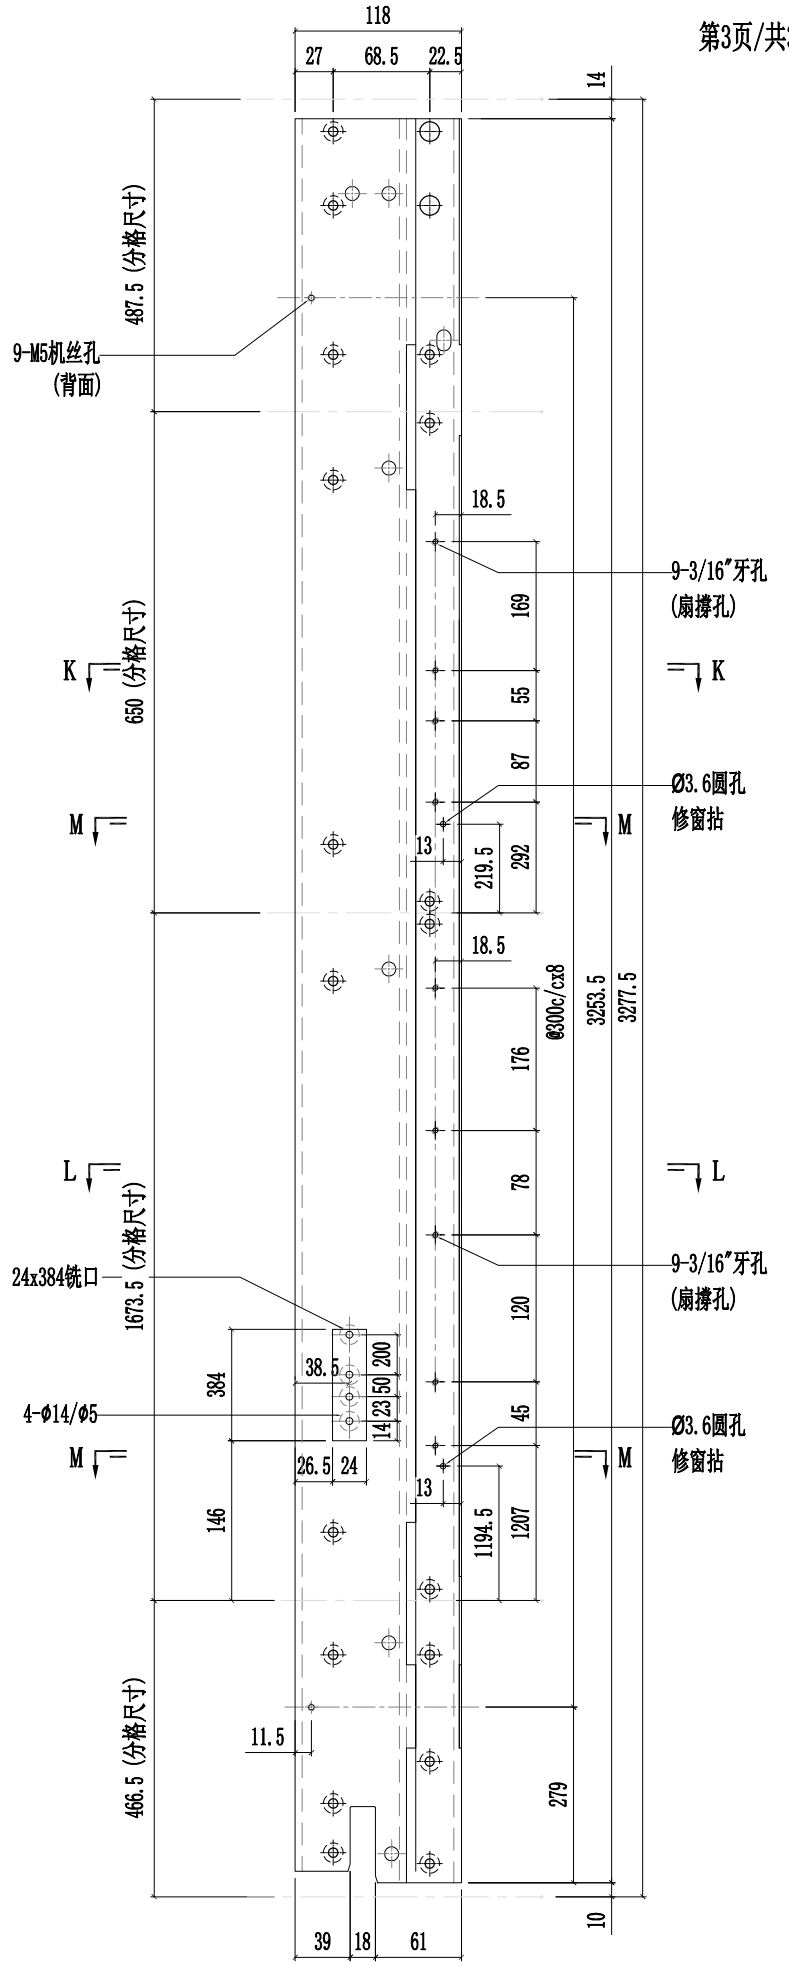


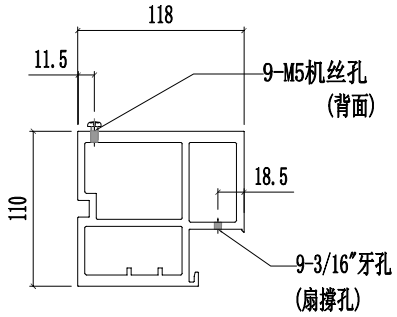

SECTION K-K

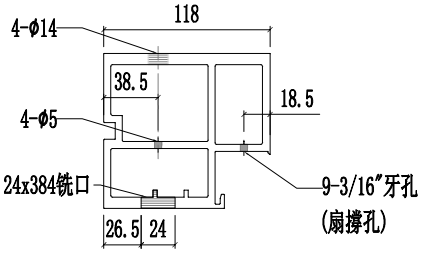


SECTION L-L

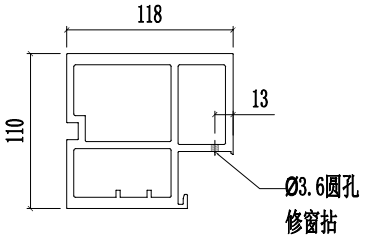



SECTION M-M

美特鋁質有限公司 MIDI Aluminium Fabricator Ltd.														
									工程號	J857	類別		物料號	-
									地盘	啟德6552	制圖	陈梓豪 20220211	圖號	X86055-P31
修改	A	B	D	採用	工廠	✓	地盤	-	图纸名称	铝料加工图	復核	練松文 20220213	數量	-
日期	03.16	03.26	05.14	材料颜色		AL2:ECK3X10063S-XF1			材料	X86055	批准	林仁安 20220215	單件重量	- (KG)

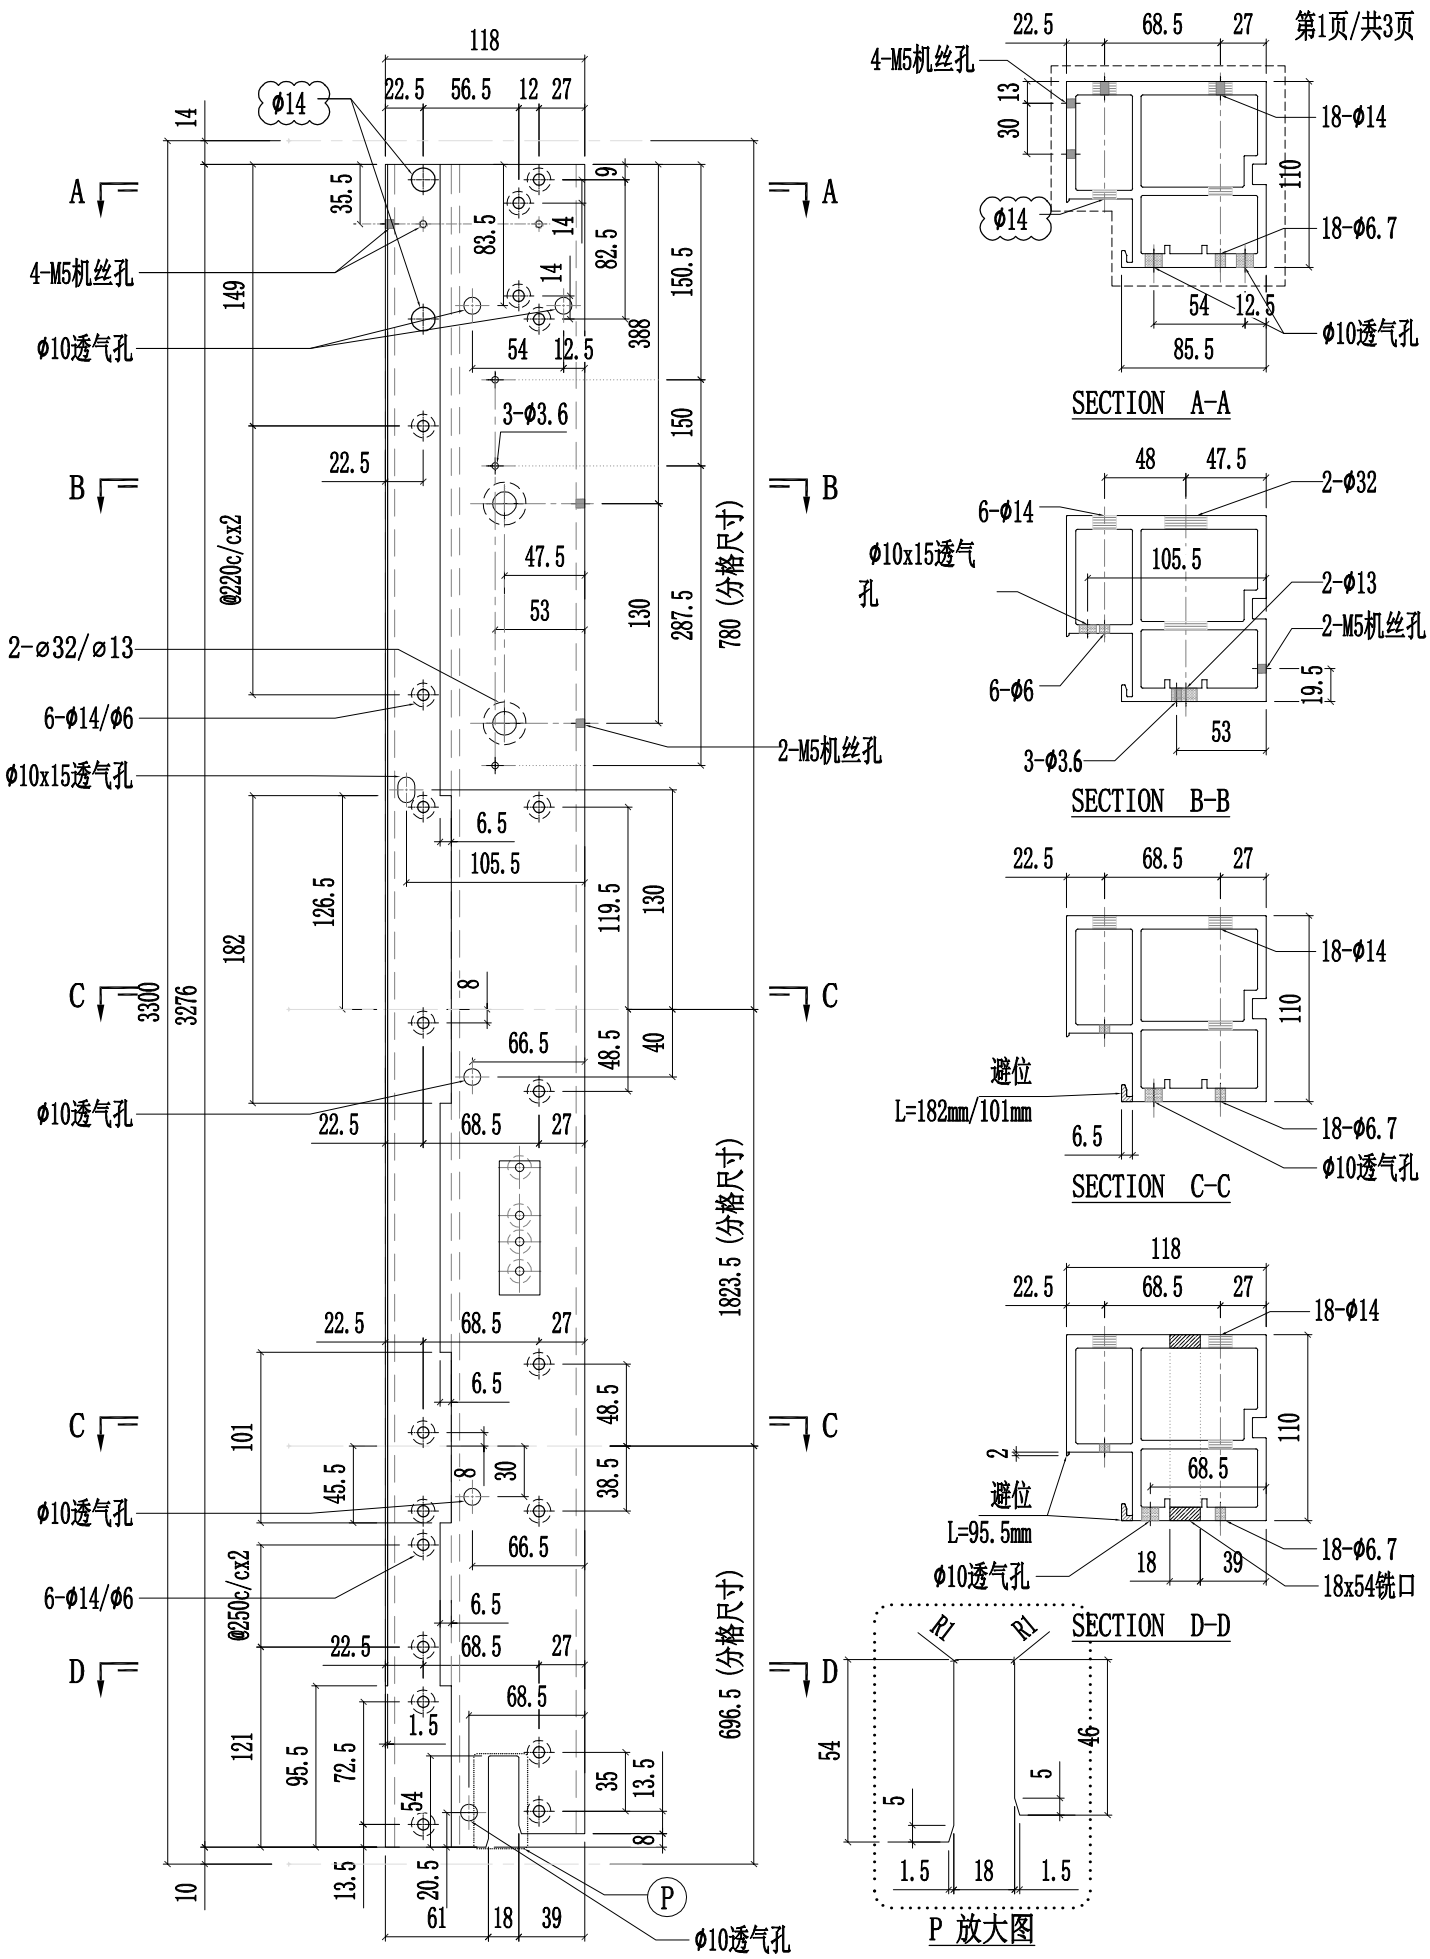


美特鋁質有限公司 MIDI Aluminium Fabricator Ltd.														
								工程號	J857	類別		物料號	-	
								地盤	啟德6552	制圖	陈梓豪	20220211	圖號	X86055-P31
修改	A	B	D	採用	工廠	✓	地盤	-	图纸名称	铝料加工图	復核	練松文	20220213	數量	-
日期	03.16	03.26	05.14	材料颜色	AL2:ECK3X10063S-XF1				材料	X86055	批准	林仁安	20220215	單件重量	- (KG)

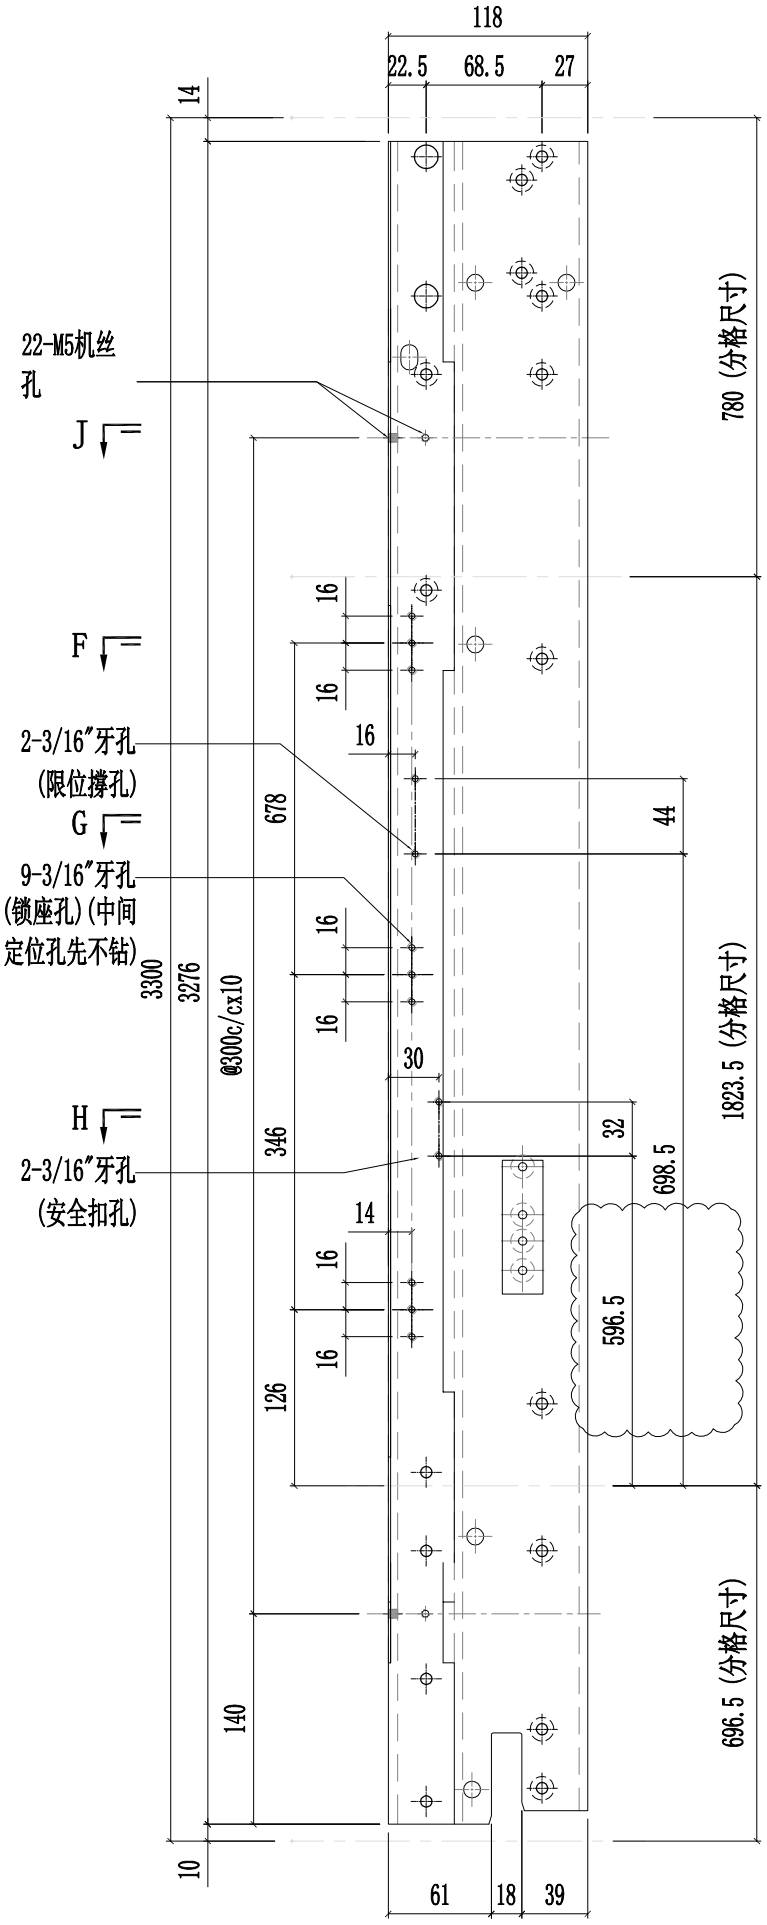


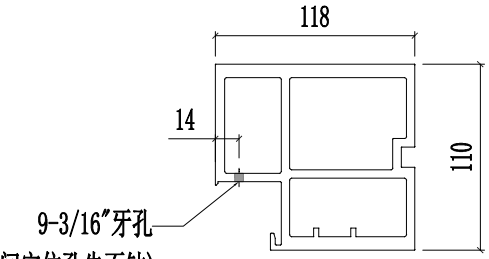


SECTION F-F

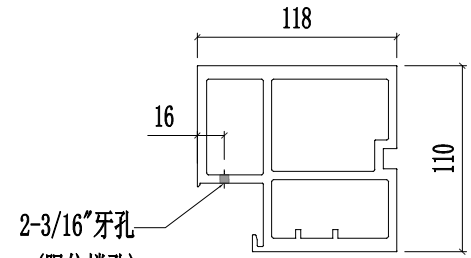

SECTION G-G

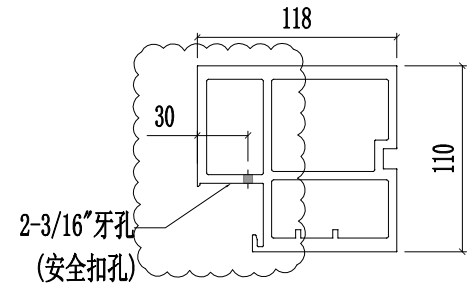


SECTION H-H

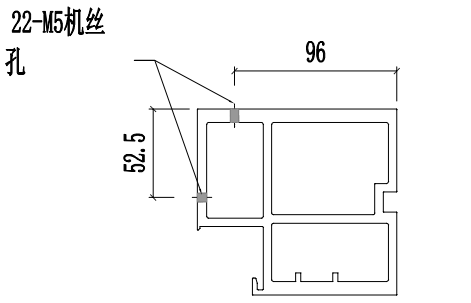


SECTION J-J

美特鋁質有限公司 MIDI Aluminium Fabricator Ltd.														
修改	A	B	D	採用	工廠	✓	地盤	-	图纸名称	铝料加工图	復核	練松文	20220213	數量	-
日期	03.16	03.26	05.14	材料颜色	AL2:ECK3X10063S-XF1				材料	X86055	批准	林仁安	20220215	單件重量	- (KG)


工程號	J857	類別		物料號	-		
地盤	啟德6552	制圖	陈梓豪	20220211	圖號	X86055-P31	

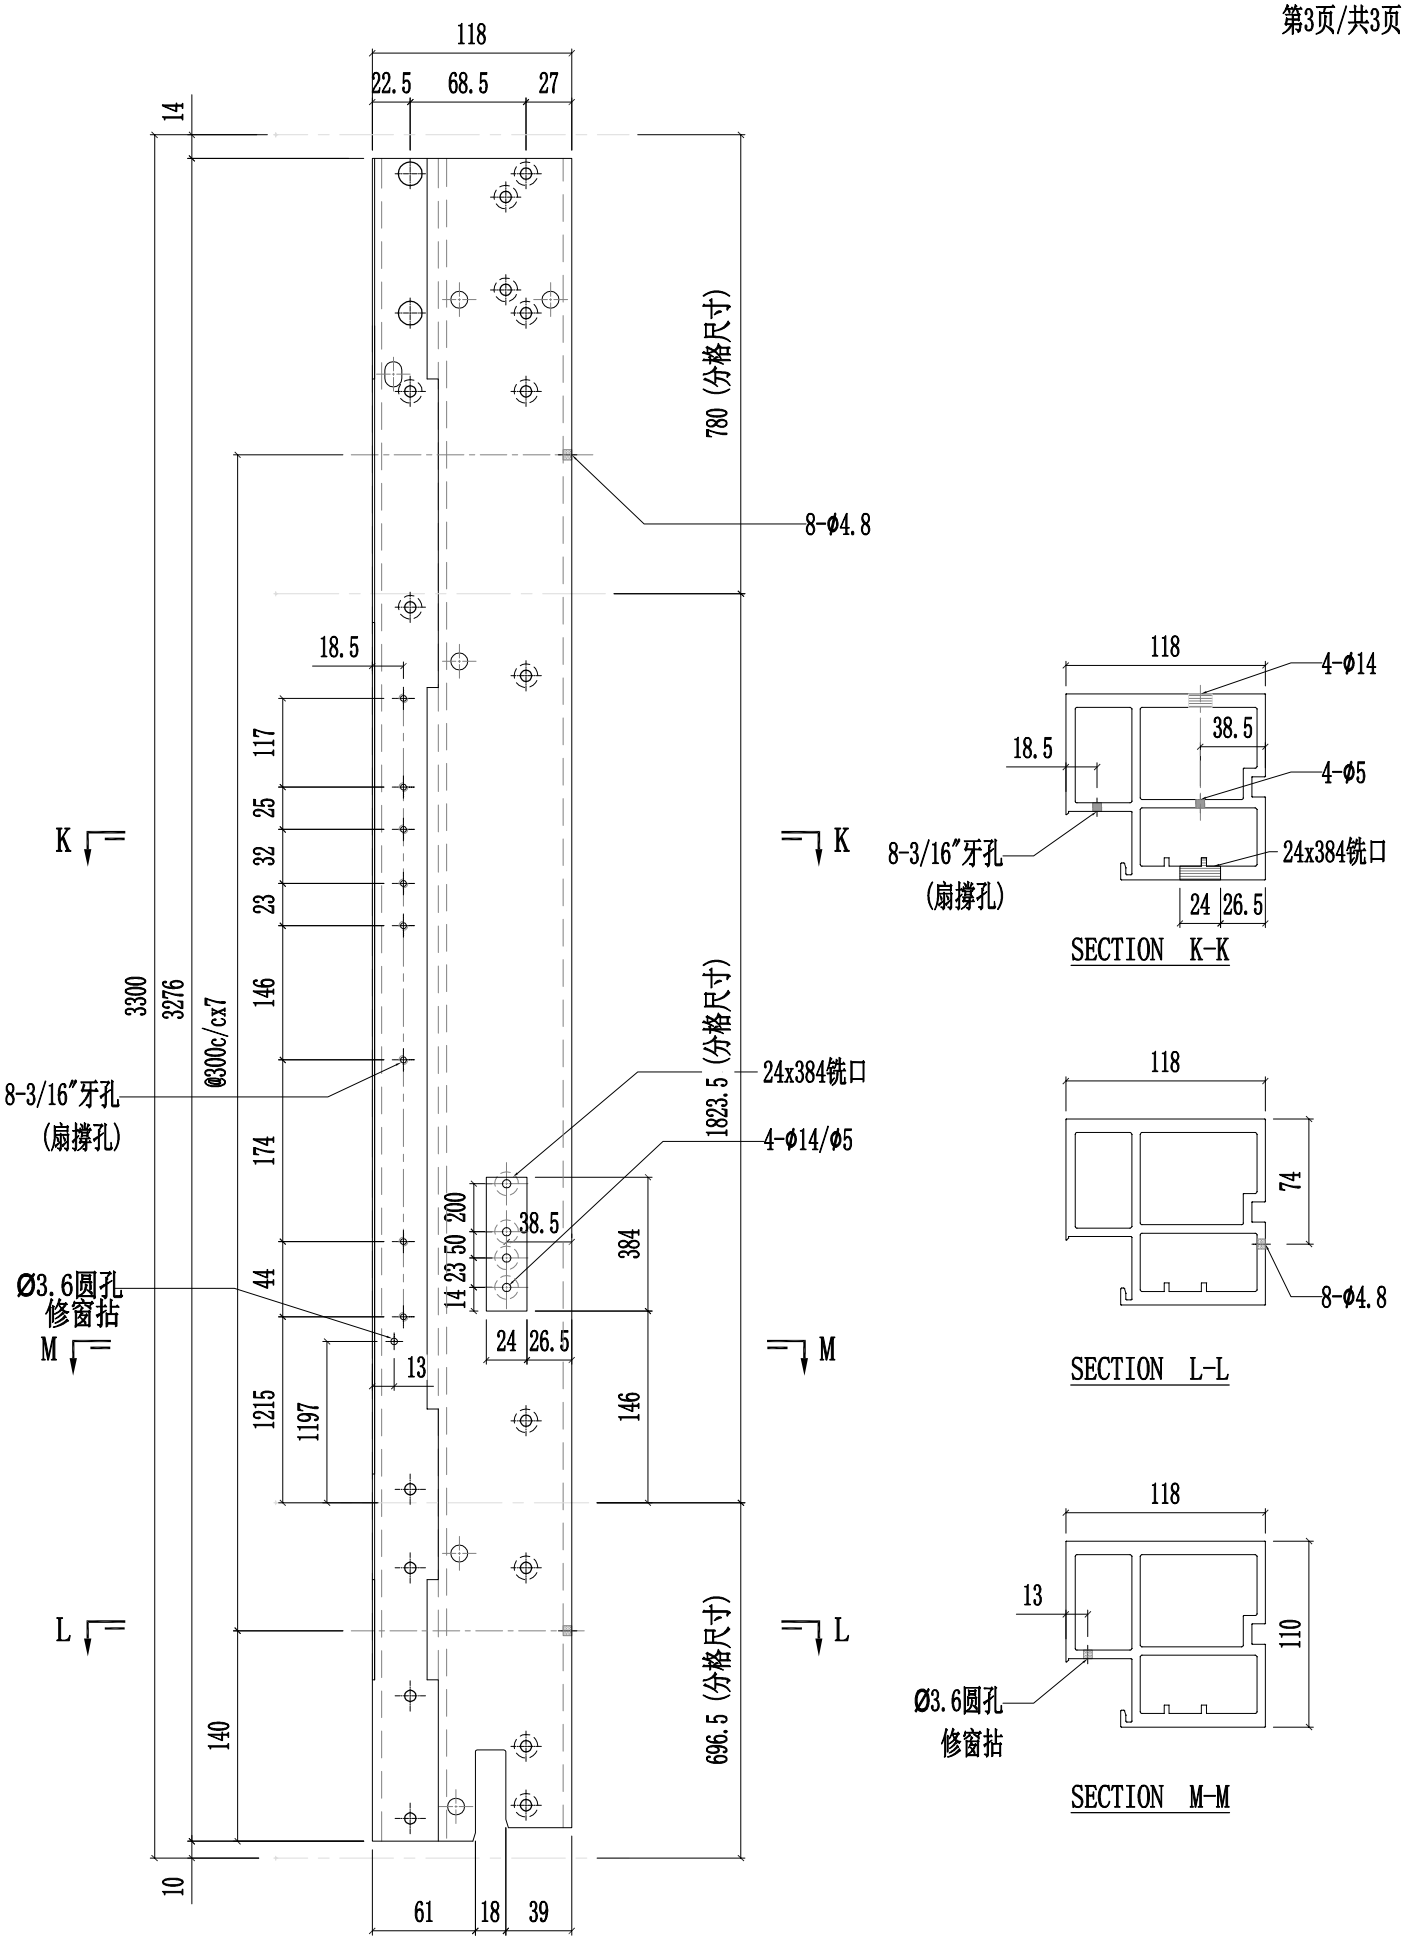


美特鋁質有限公司 MIDI Aluminium Fabricator Ltd.														
									工程號	J857	類別		物料號	-
									地盘	啟德6552	制圖	陈梓豪 20220211	圖號	X86055-P32
修改	A	B	D	採用	工廠	✓	地盤	-	图纸名称	铝料加工图	復核	練松文 20220213	數量	-
日期	03.16	03.26	05.14	材料颜色		AL2:ECK3X10063S-XF1			材料	X86055	批准	林仁安 20220215	單件重量	- (KG)

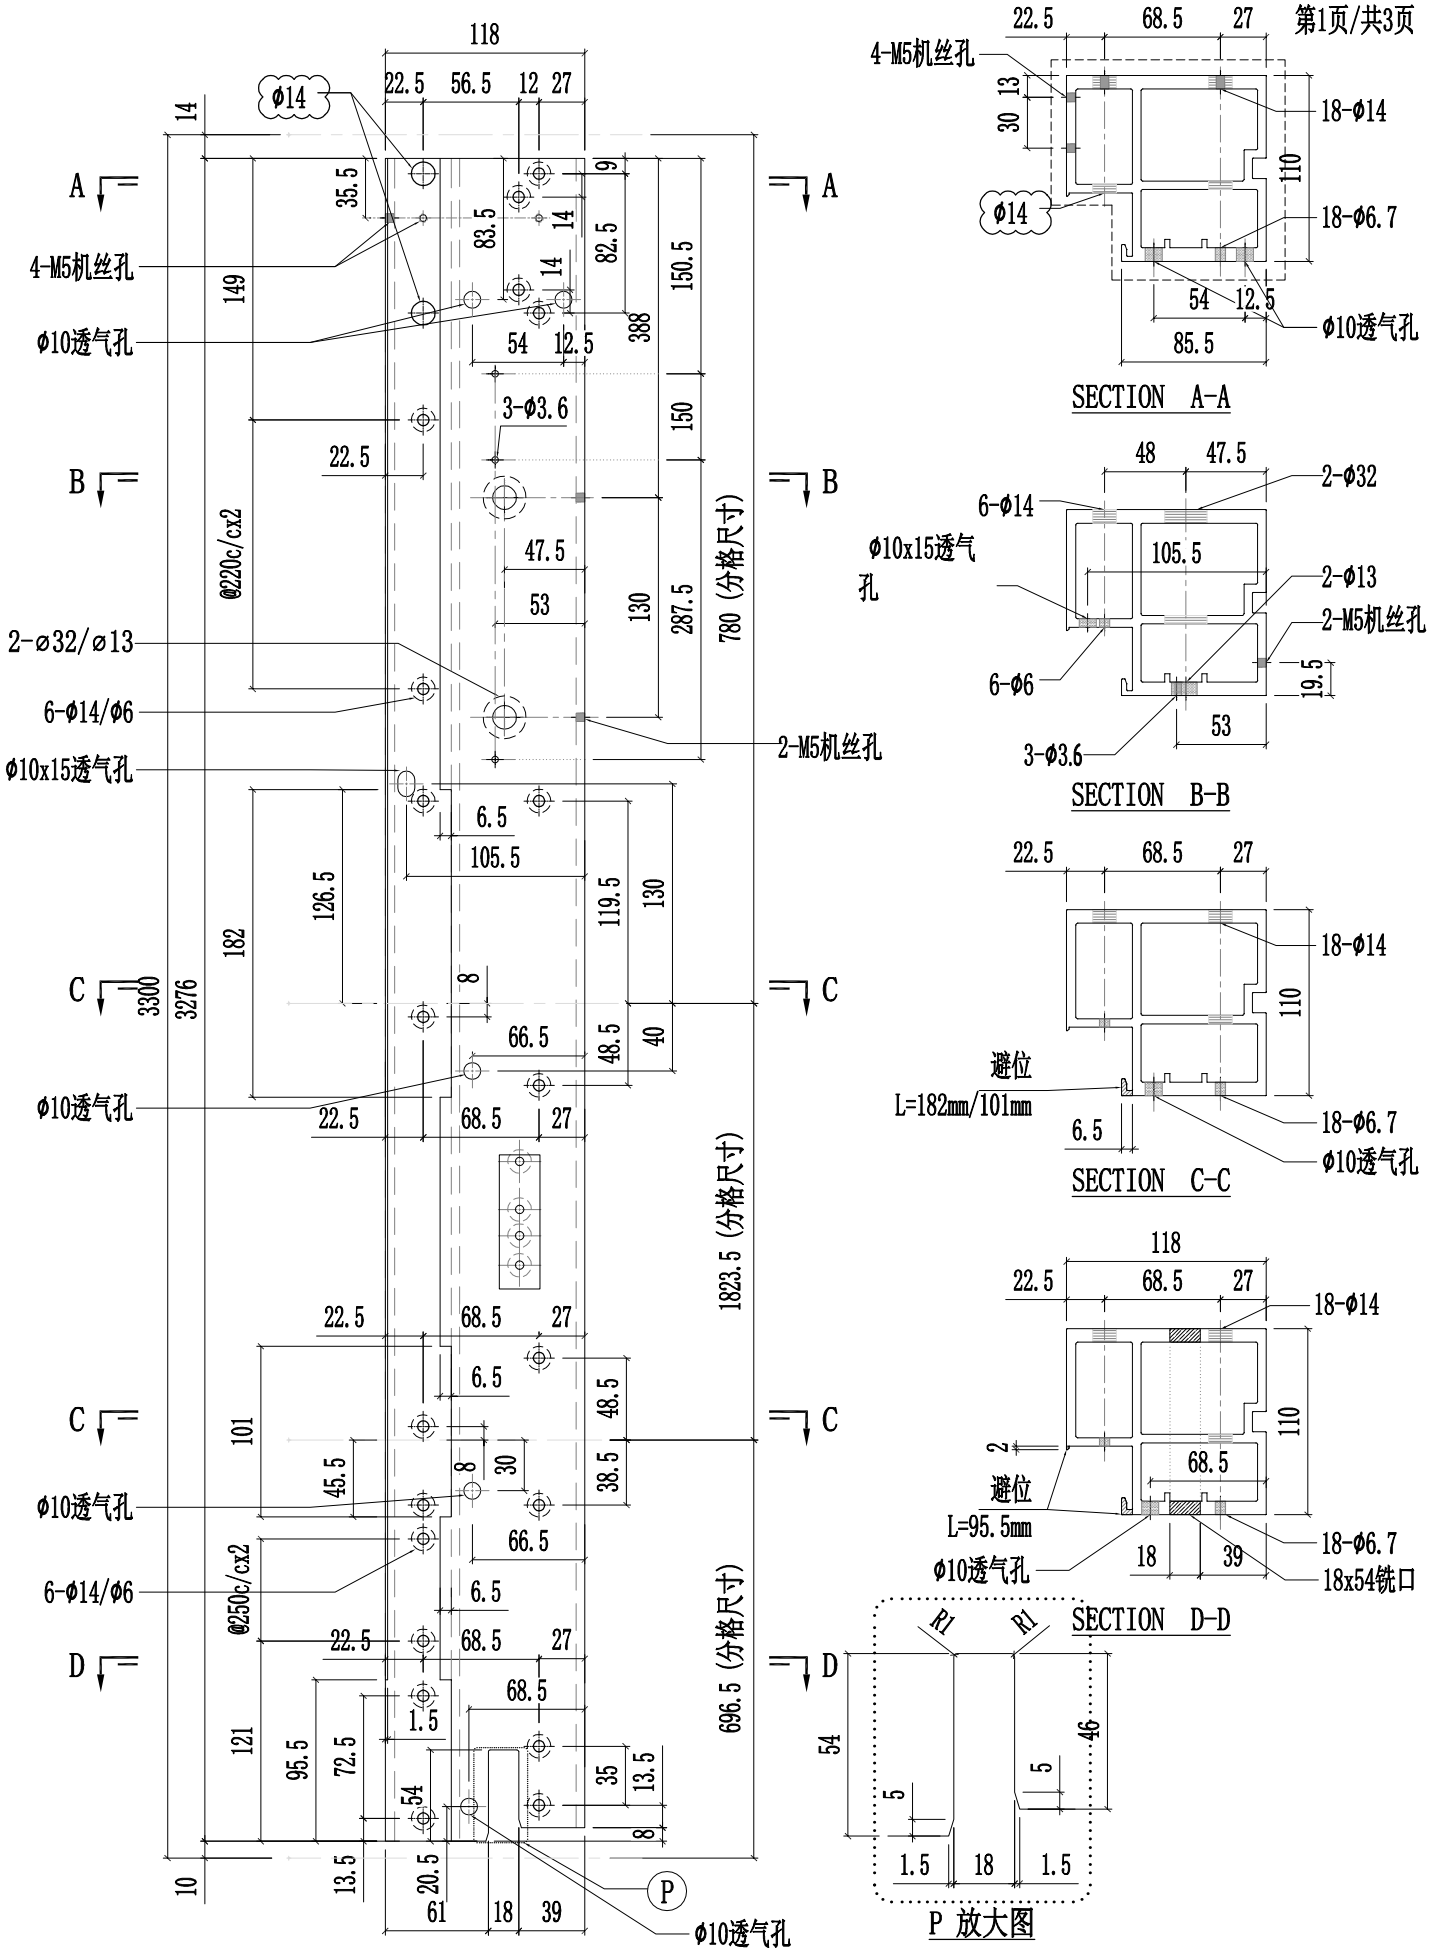


美特鋁質有限公司 MIDI Aluminium Fabricator Ltd.														
								工程號	J857	類別		物料號	-	
								地盤	啟德6552	制圖	陈梓豪	20220211	圖號	X86055-P32
修改	A	B	D	採用	工廠	✓	地盤	-	图纸名称	铝料加工图	復核	練松文	20220213	數量	-
日期	03.16	03.26	05.14	材料颜色		AL2:ECK3X10063S-XF1			材料	X86055	批准	林仁安	20220215	單件重量	- (KG)

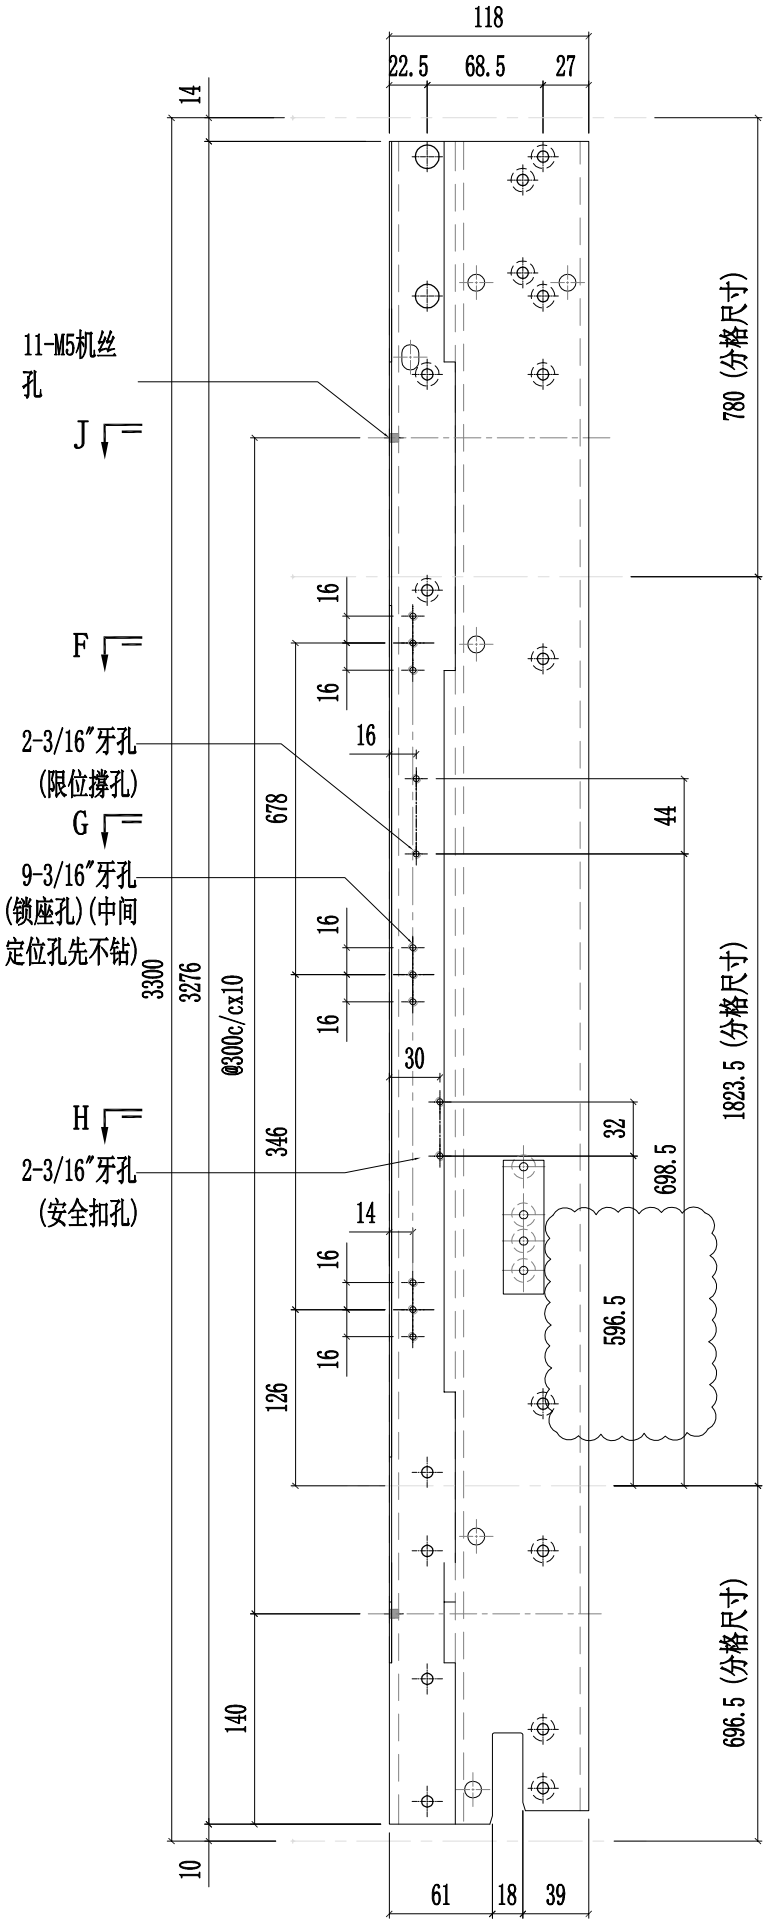


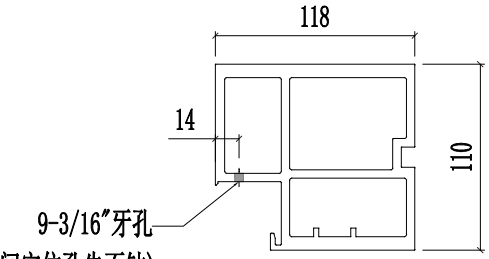


SECTION F-F

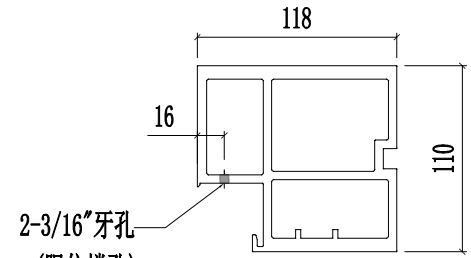

SECTION G-G

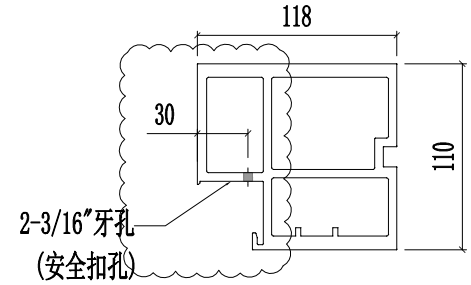


SECTION H-H

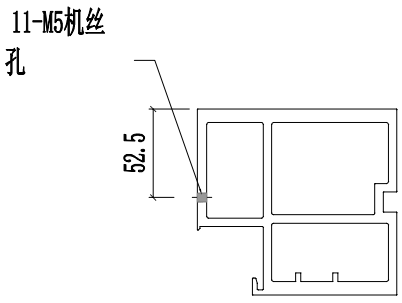


SECTION J-J


美特鋁質有限公司 MIDI Aluminium Fabricator Ltd.														
修改	A	B	D	採用	工廠	✓	地盤	-	工程號	J857	類別		物料號	-
日期	03.16	03.26	05.14	材料顏色	AL2:ECK3X10063S-XF1				地盤	啟德6552	制圖	陈梓豪 20220211	圖號	X86055-P32
									图纸名称	铝料加工图	復核	練松文 20220213	數量	-
									材料	X86055	批准	林仁安 20220215	單件重量	- (KG)

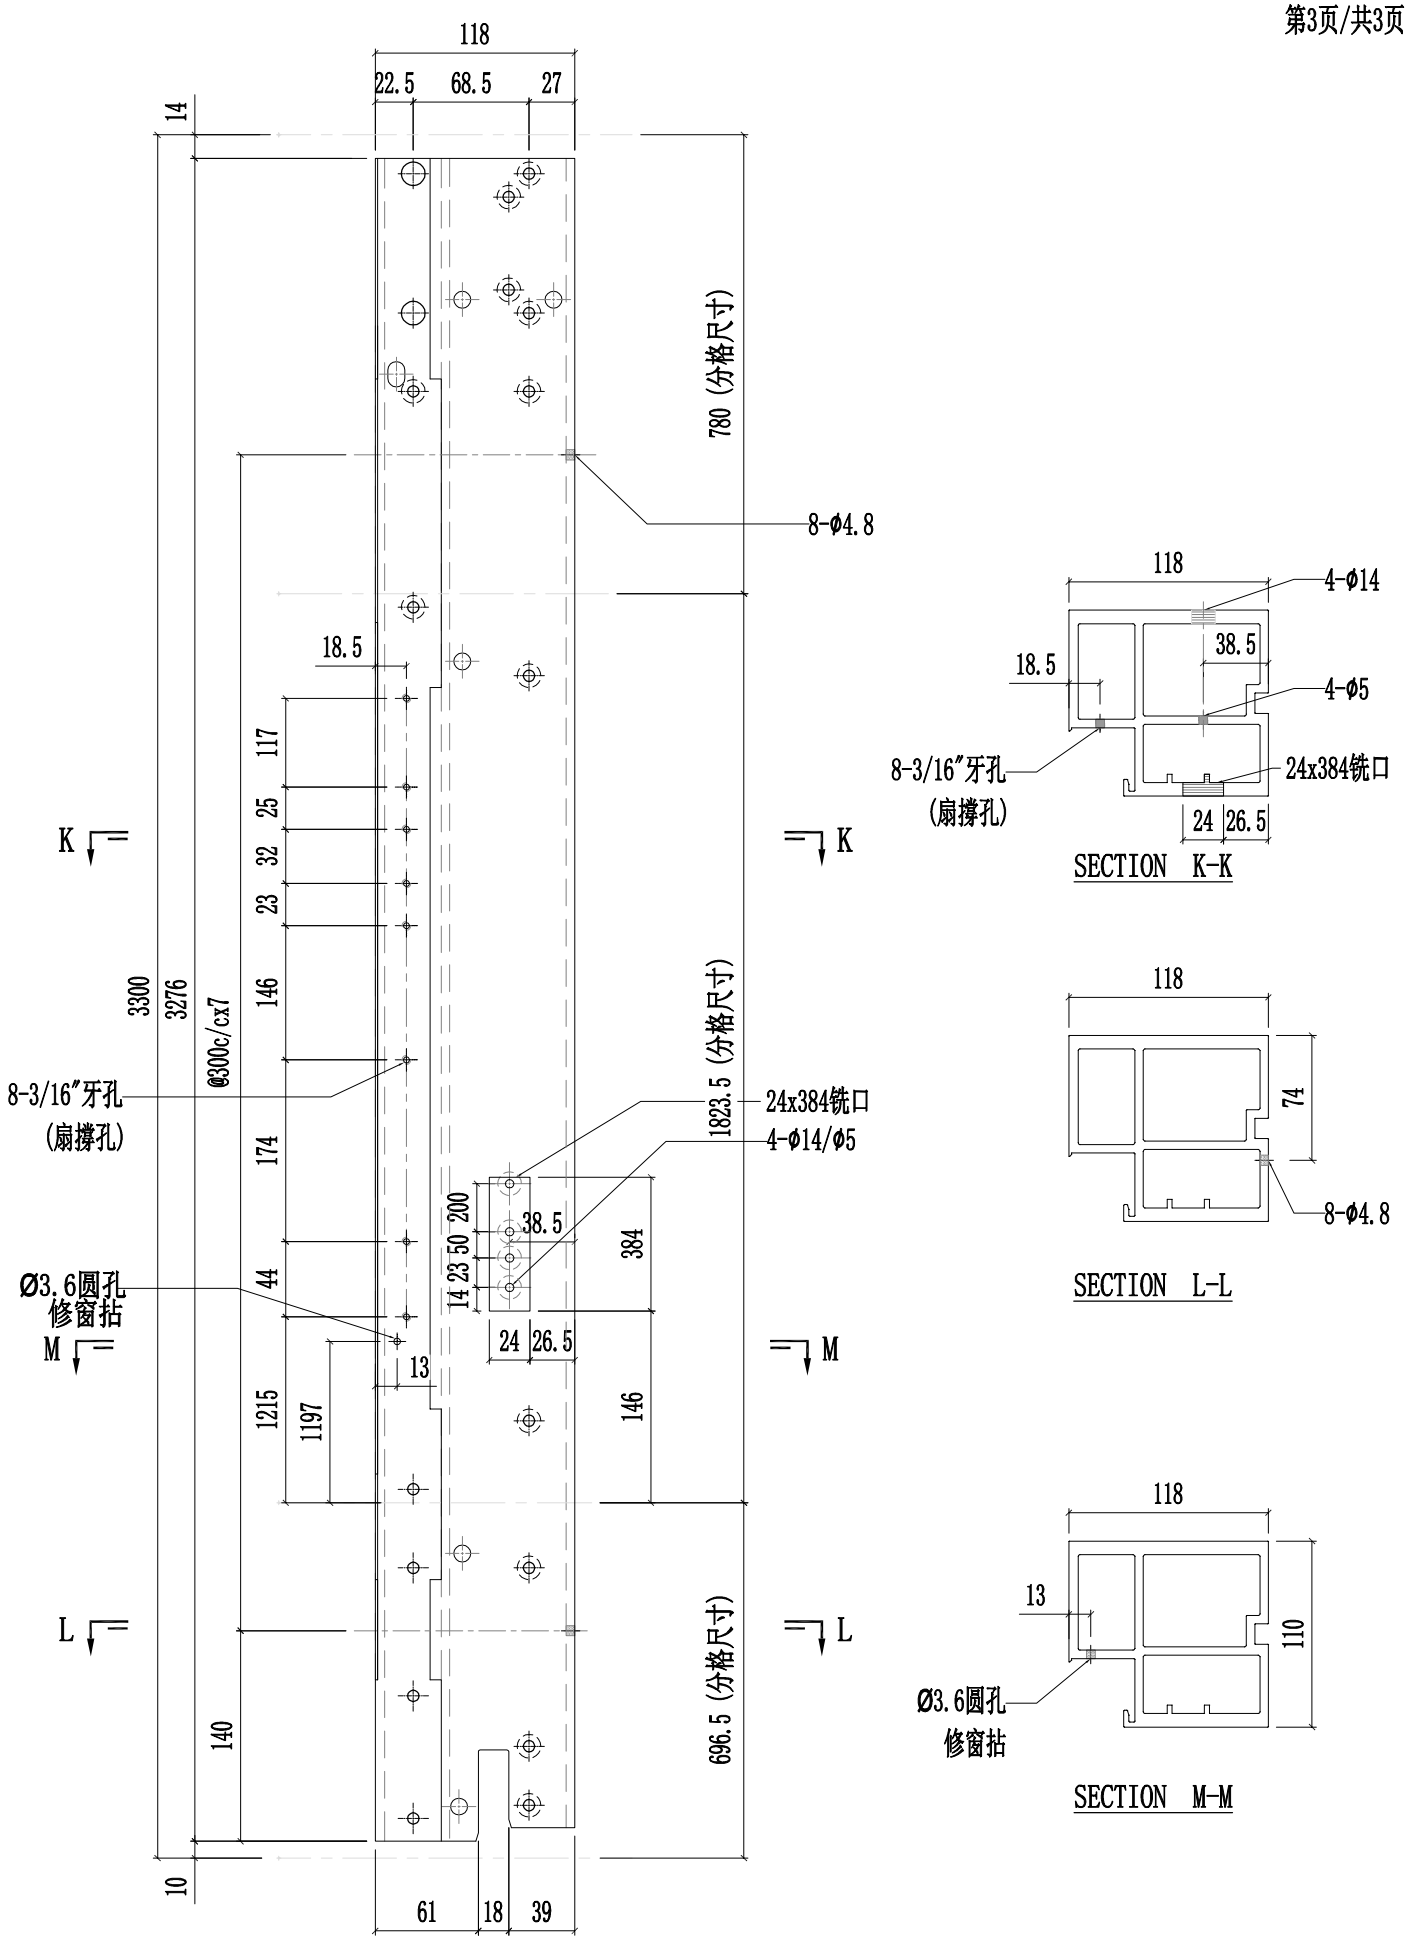


美特鋁質有限公司 MIDI Aluminium Fabricator Ltd.														
修改	A	B	D	採用	工廠	✓	地盤	-	工程號	J857	類別		物料號	-		
日期	03.16	03.26	05.14	材料顏色	AL2:ECK3X10063S-XF1				地盤	啟德6552	制圖	陳梓豪 20220211	圖號	X86055-P33
									图纸名称	铝料加工图	復核	練松文 20220213	數量	-
									材料	X86055	批准	林仁安 20220215	單件重量	- (KG)

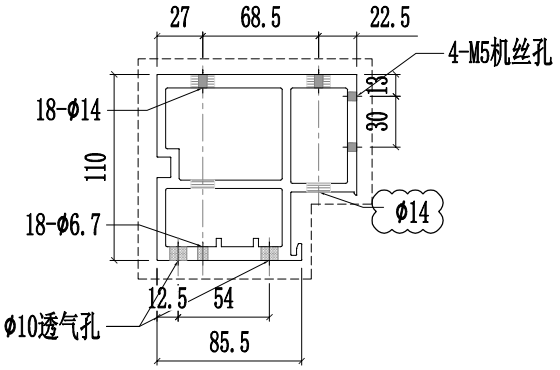


SECTION A-A

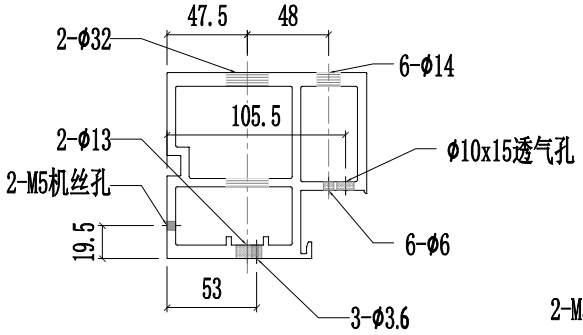


SECTION B-B

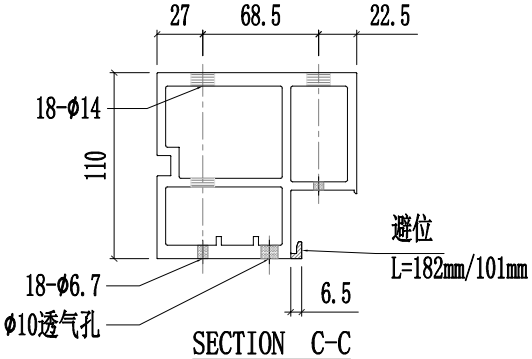


SECTION C-C

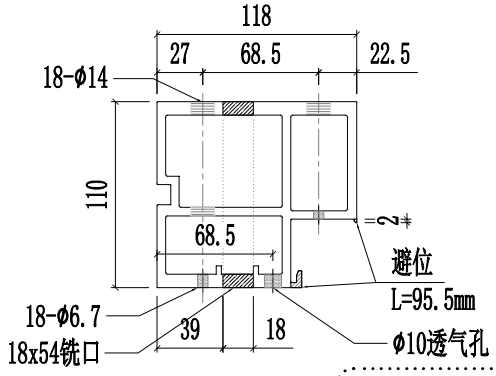


SECTION D-D

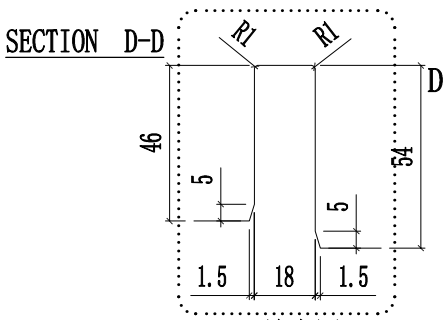


P 放大图

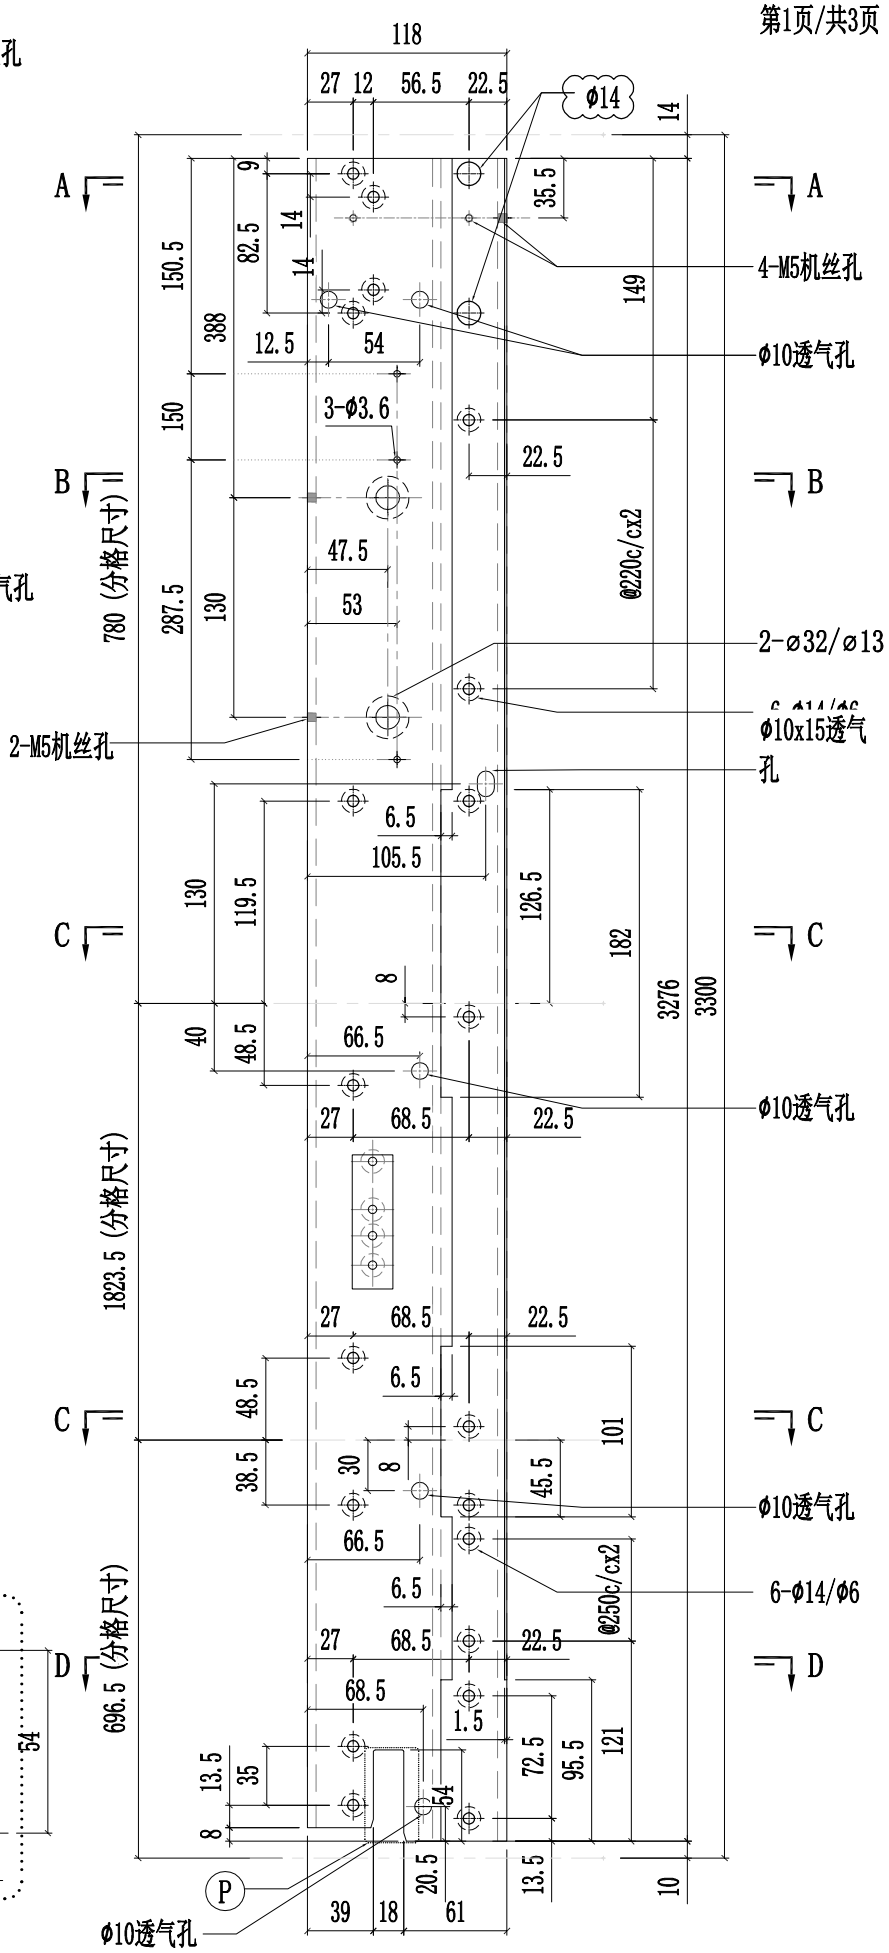


美特鋁質有限公司 MIDI Aluminium Fabricator Ltd.														
修改	A	B	D	採用	工廠	✓	地盤	-	工程號	J857	類別		物料號	-
日期	03.16	03.26	05.14	材料顏色	AL2:ECK3X10063S-XF1				地盤	啟德6552	制圖	陈梓豪 20220211	圖號	X86055-P33
									图纸名称	铝料加工图	復核	練松文 20220213	數量	-
									材料	X86055	批准	林仁安 20220215	單件重量	- (KG)

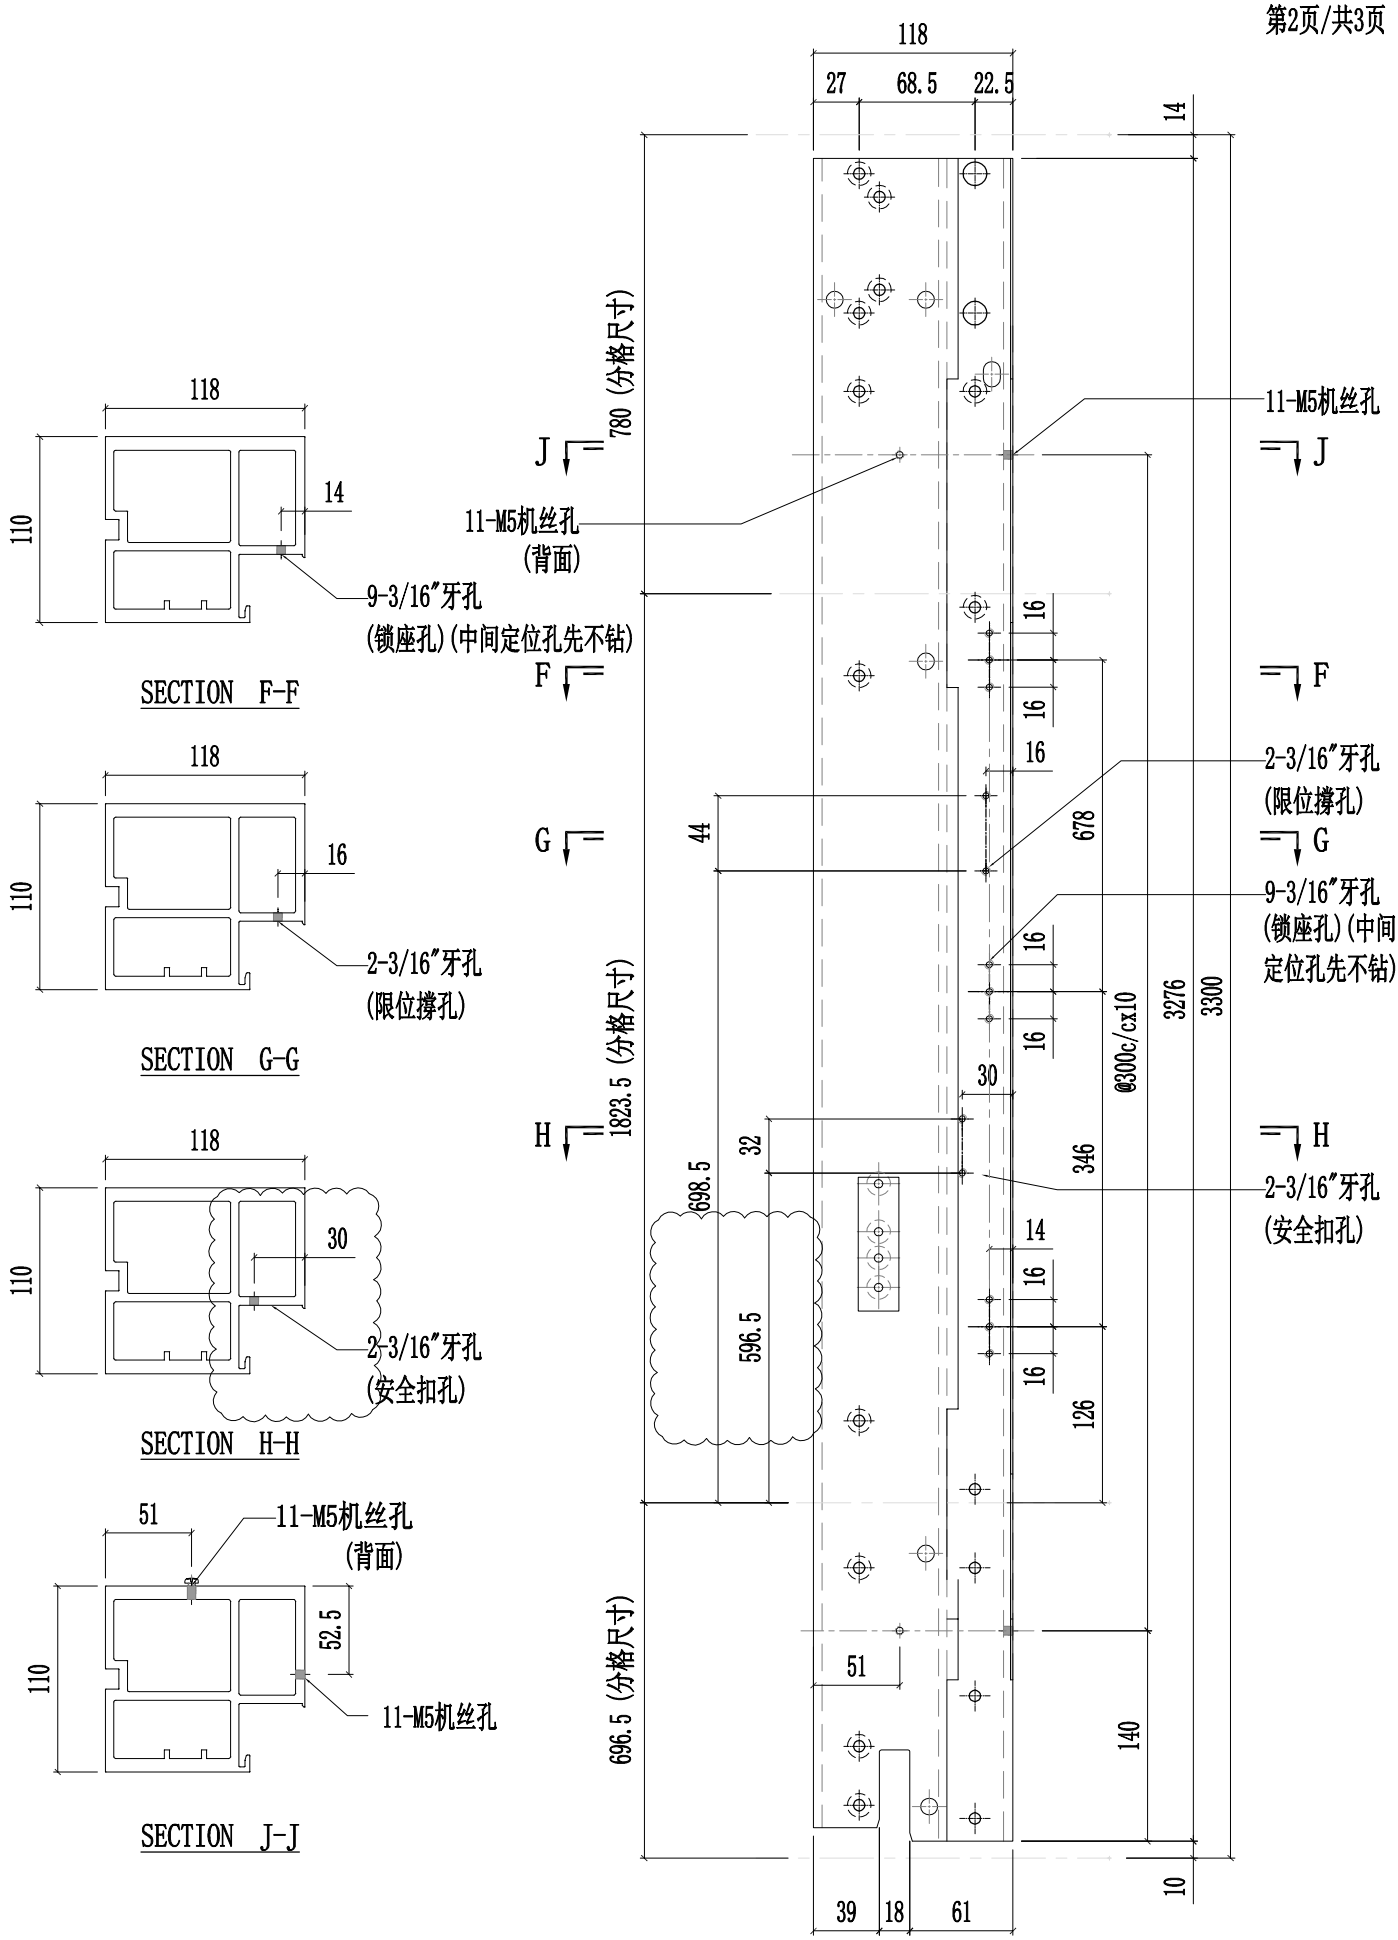


美特鋁質有限公司 MIDI Aluminium Fabricator Ltd.														
修改	A	B	D	採用	工廠	✓	地盤	-	工程號	J857	類別		物料號	-
日期	03.16	03.26	05.14	材料顏色	AL2:ECK3X10063S-XF1				地盤	啟德6552	制圖	陈梓豪 20220211	圖號	X86055-P33
									图纸名称	铝料加工图	復核	練松文 20220213	數量	-
									材料	X86055	批准	林仁安 20220215	單件重量	- (KG)

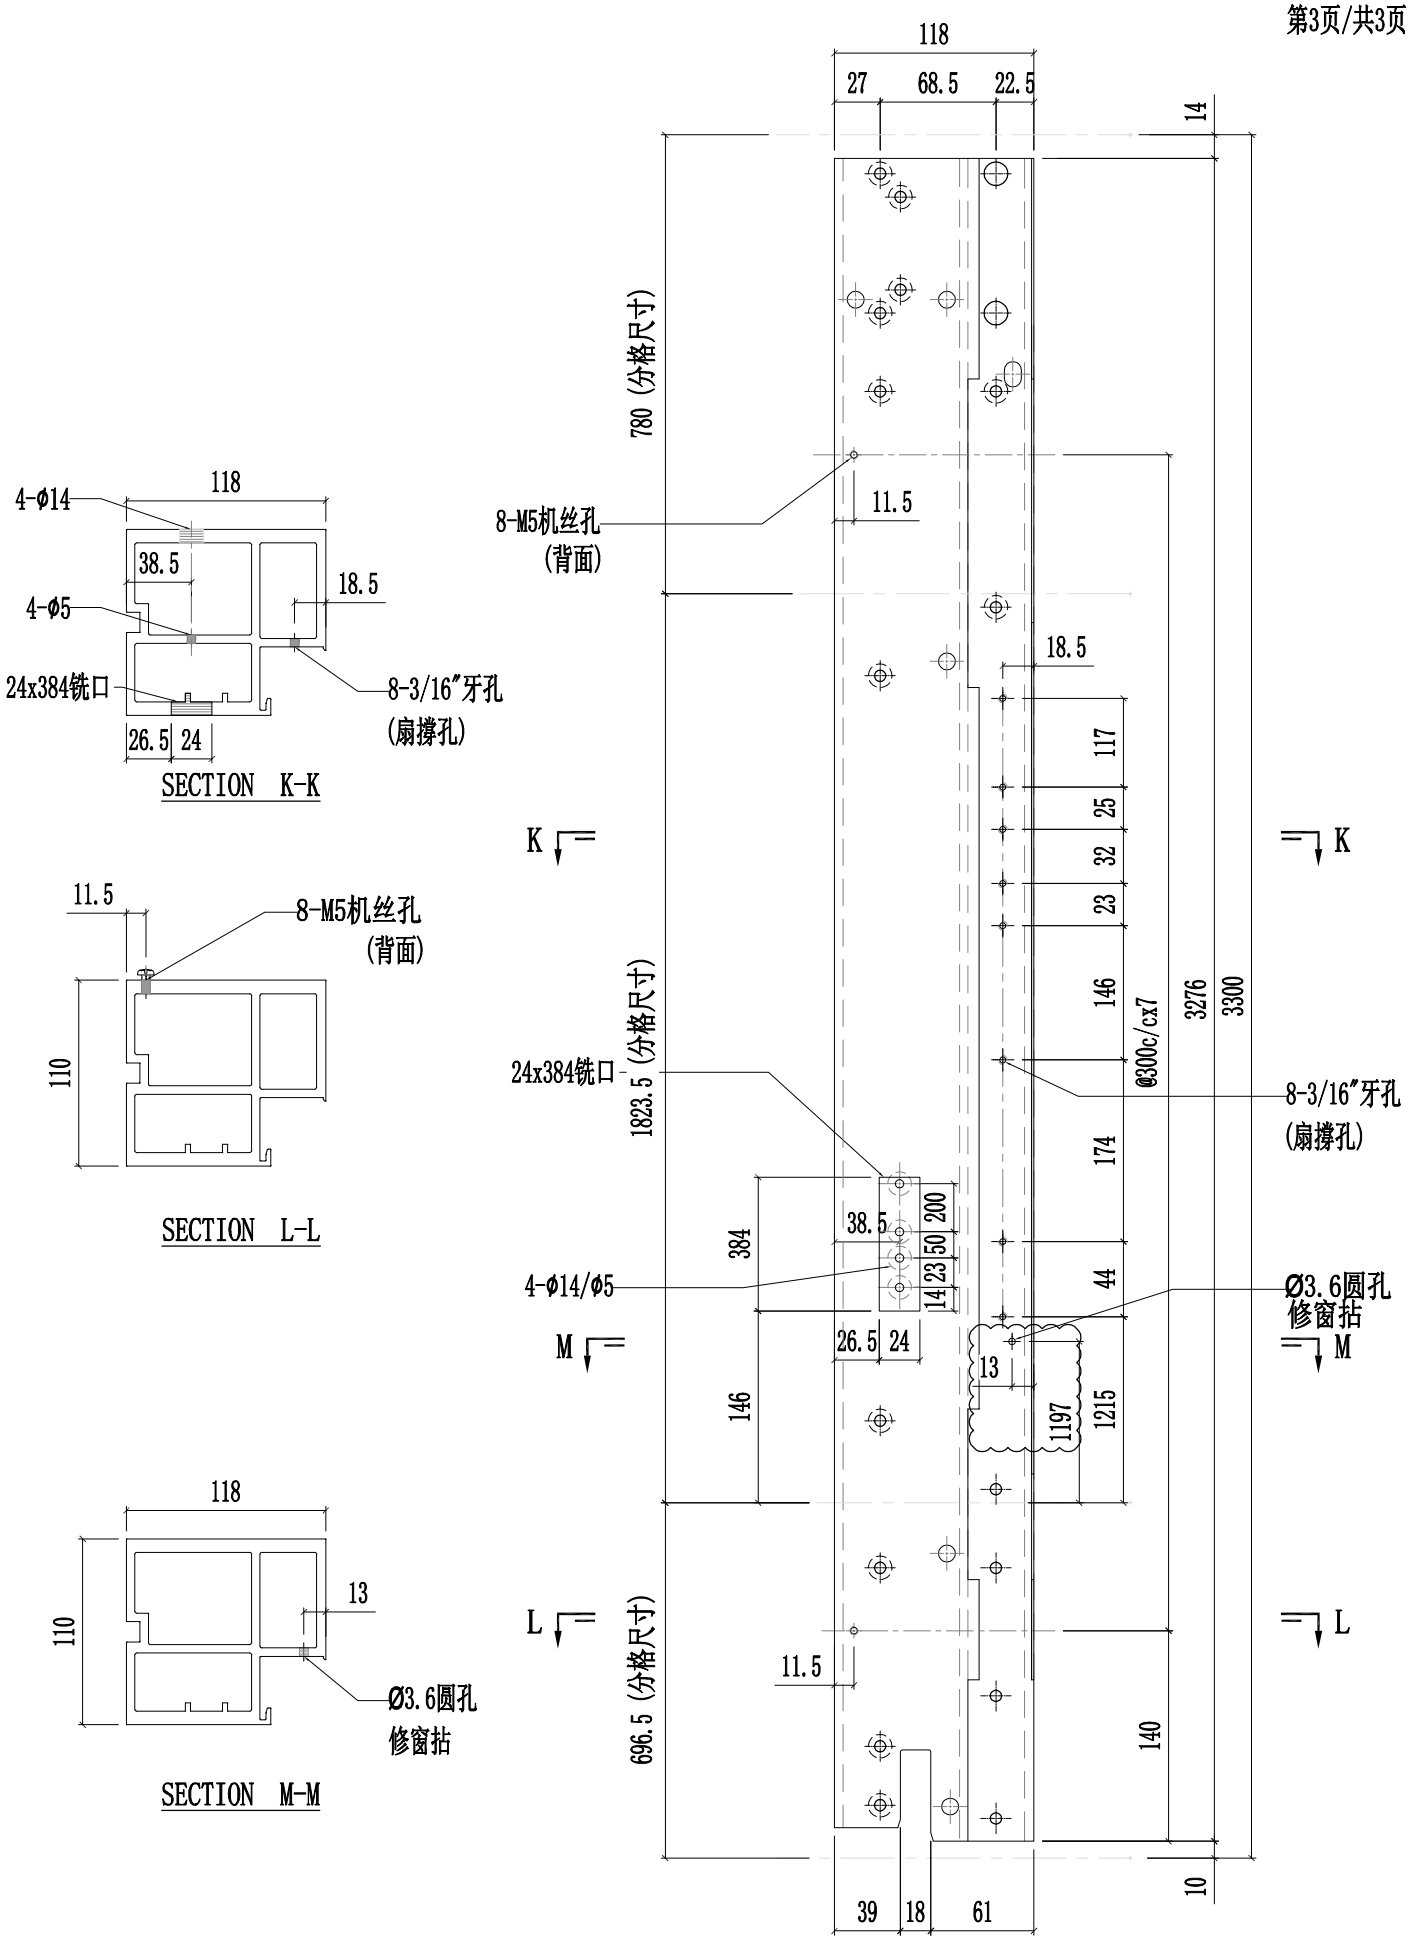


美特鋁質有限公司 MIDI Aluminium Fabricator Ltd.														
								工程號	J857	類別		物料號	-	
								地盘	啟德6552	制圖	陈梓豪 20220211	圖號	X86055-P34	
修改	A	B	D	採用	工廠	✓	地盤	-	图纸名称	铝料加工图	復核	練松文 20220213	數量	-	
日期	03.16	03.26	05.14	材料颜色		AL2:ECK3X10063S-XF1			材料	X86055	批准	林仁安 20220215	單件重量	- (KG)

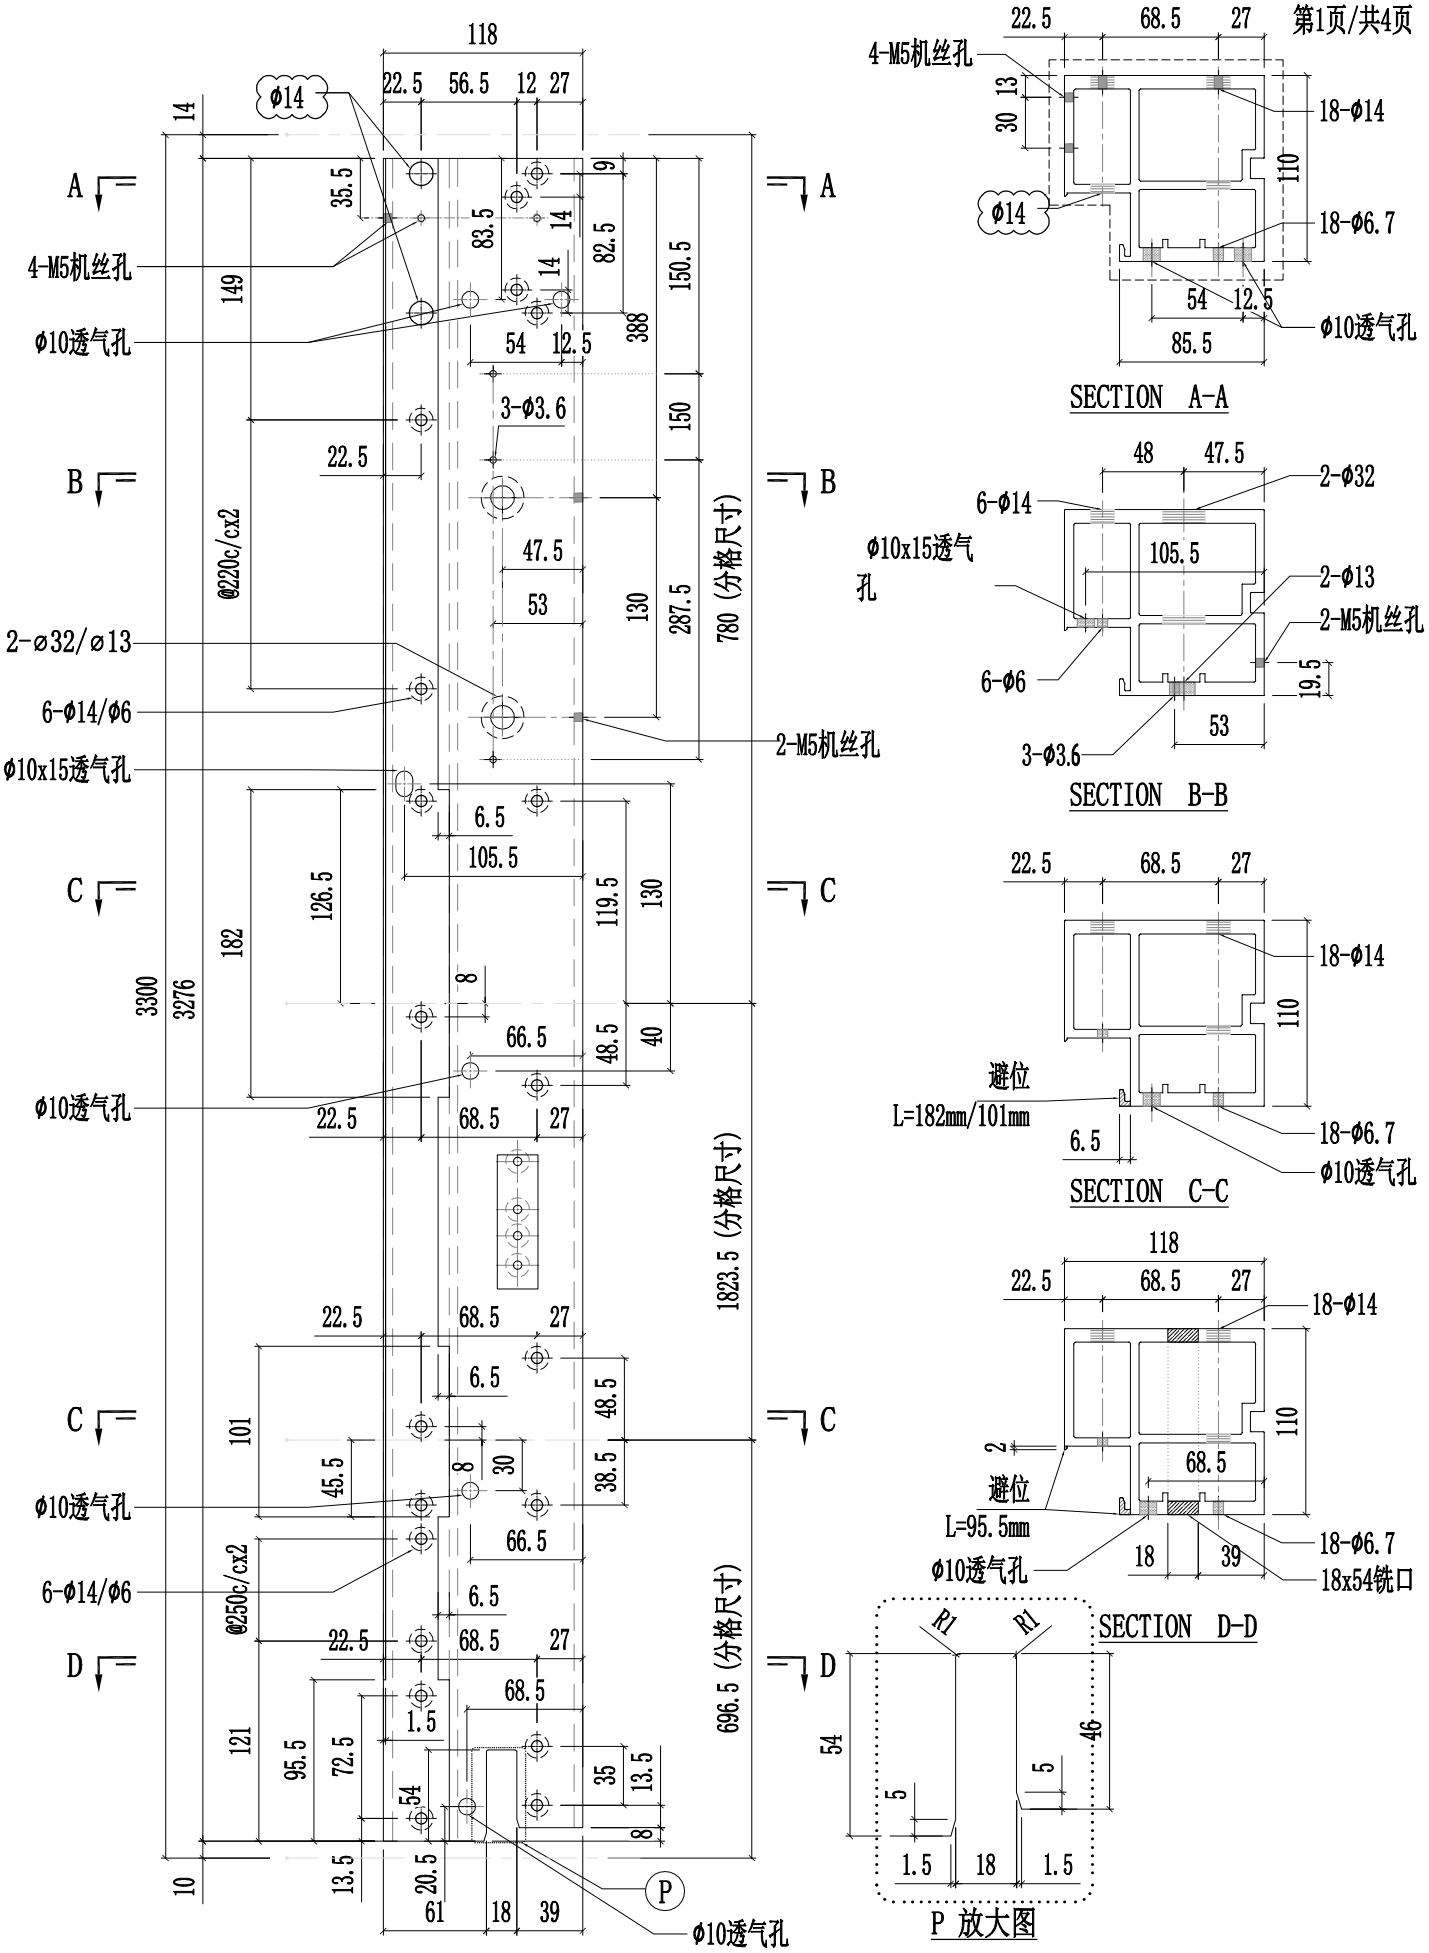

美特鋁質有限公司 MIDI Aluminium Fabricator Ltd.														
修改	A	B	D	採用	工廠	✓	地盤	-	工程號	J857	類別		物料號	-
日期	03.16	03.26	05.14	材料顏色	AL2:ECK3X10063S-XF1				地盤	啟德6552	制圖	陈梓豪 20220211	圖號	X86055-P34
									图纸名称	铝料加工图	復核	練松文 20220213	數量	-
									材料	X86055	批准	林仁安 20220215	單件重量	- (KG)

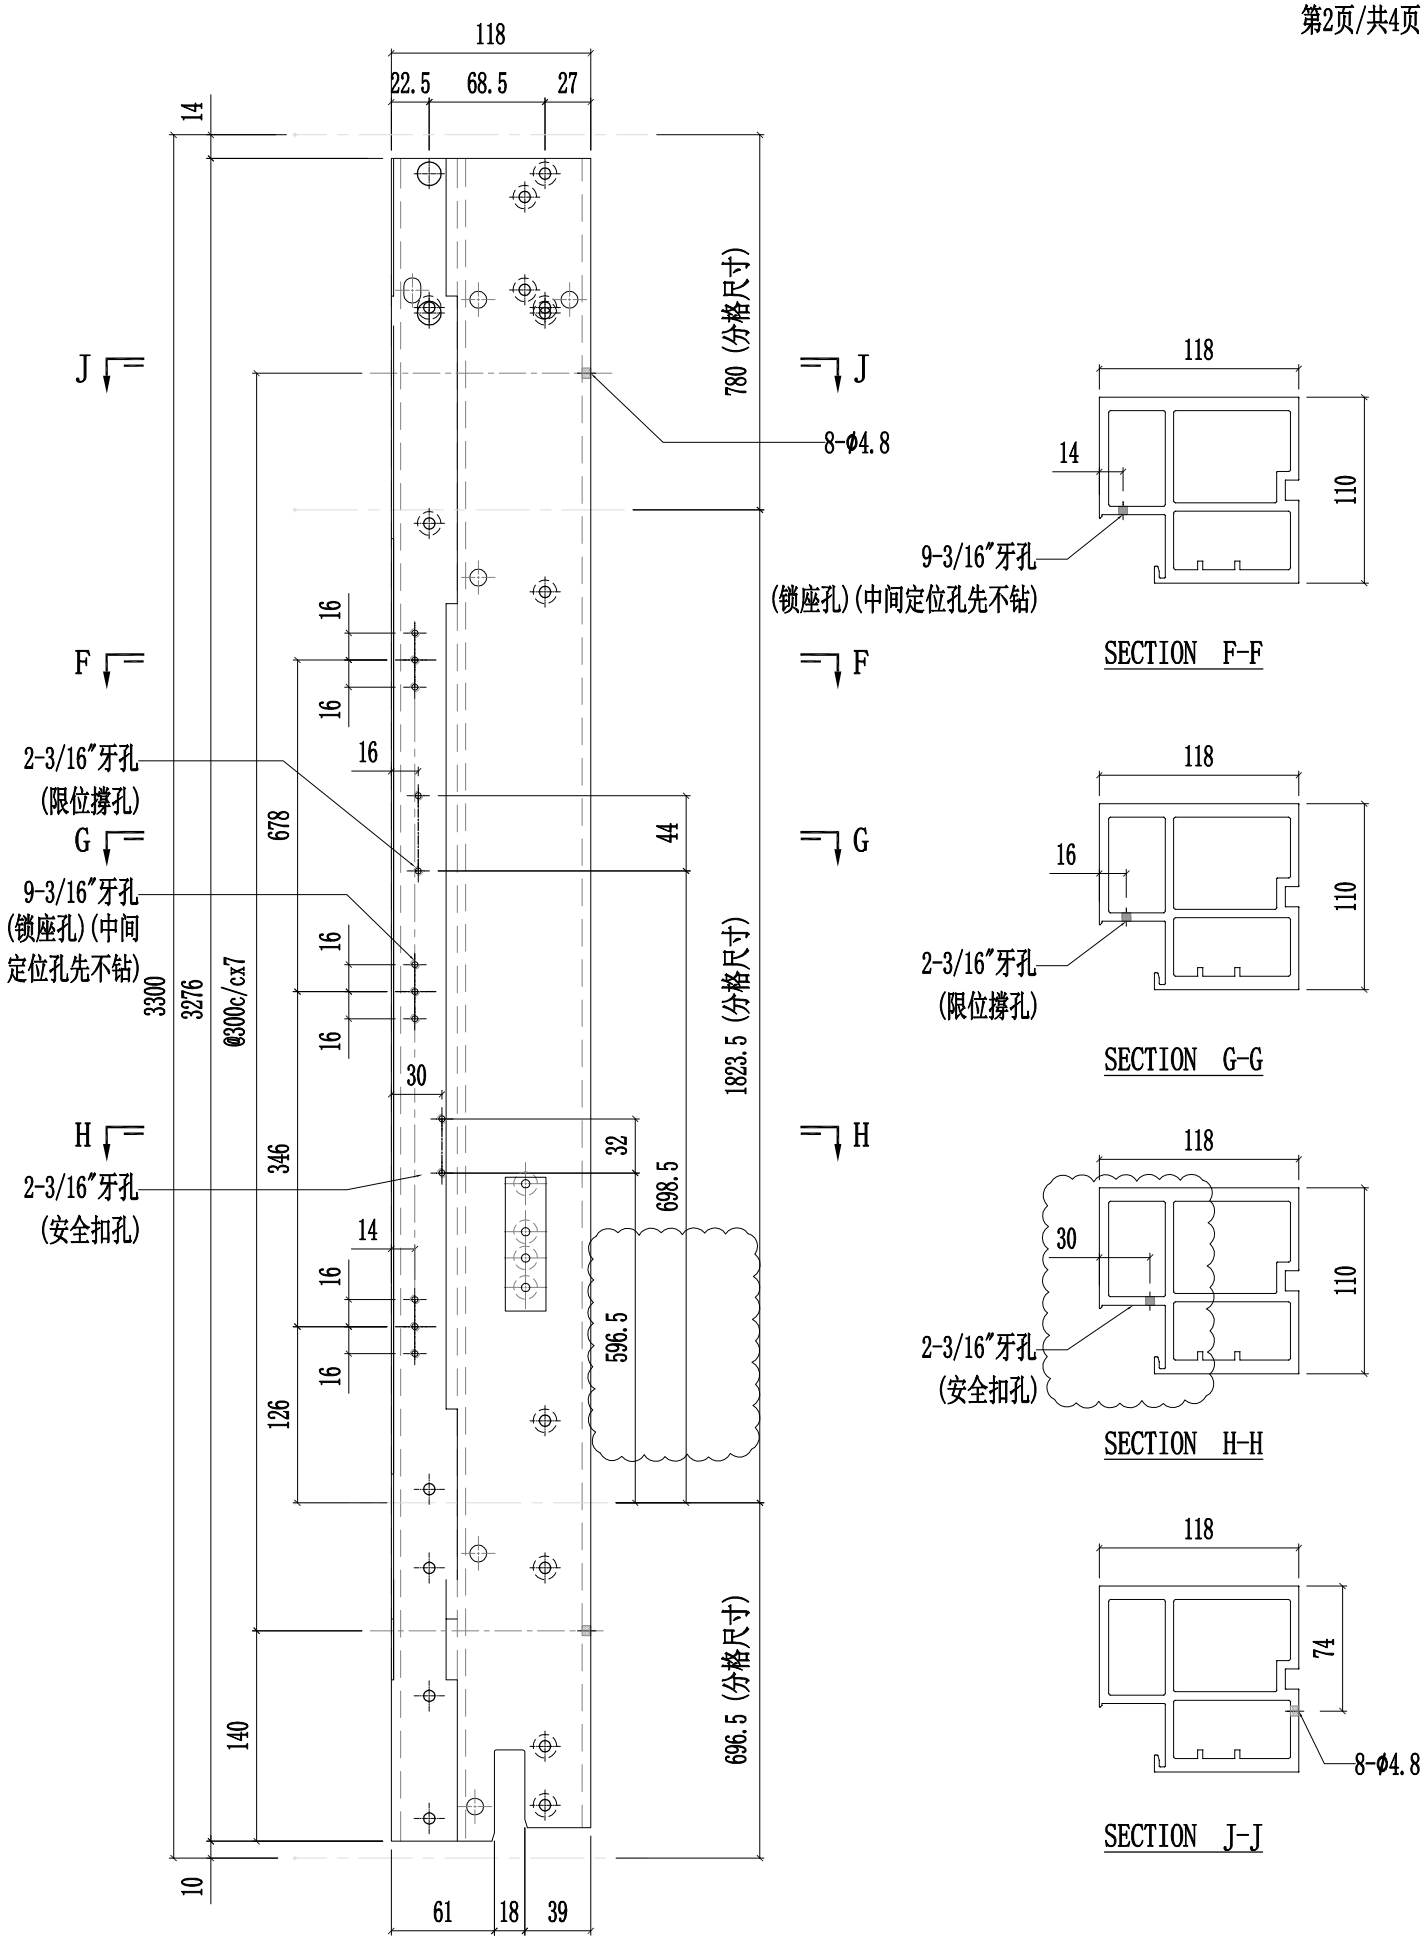


美特鋁質有限公司 MIDI Aluminium Fabricator Ltd.														
								工程號	J857	類別		物料號	-	
								地盘	啟德6552	制圖	陈梓豪	20220211	圖號	X86055-P34
修改	A	B	D	採用	工廠	✓	地盤	-	图纸名称	铝料加工图	復核	練松文	20220213	數量	-
日期	03.16	03.26	05.14	材料颜色		AL2:ECK3X10063S-XF1			材料	X86055	批准	林仁安	20220215	單件重量	- (KG)

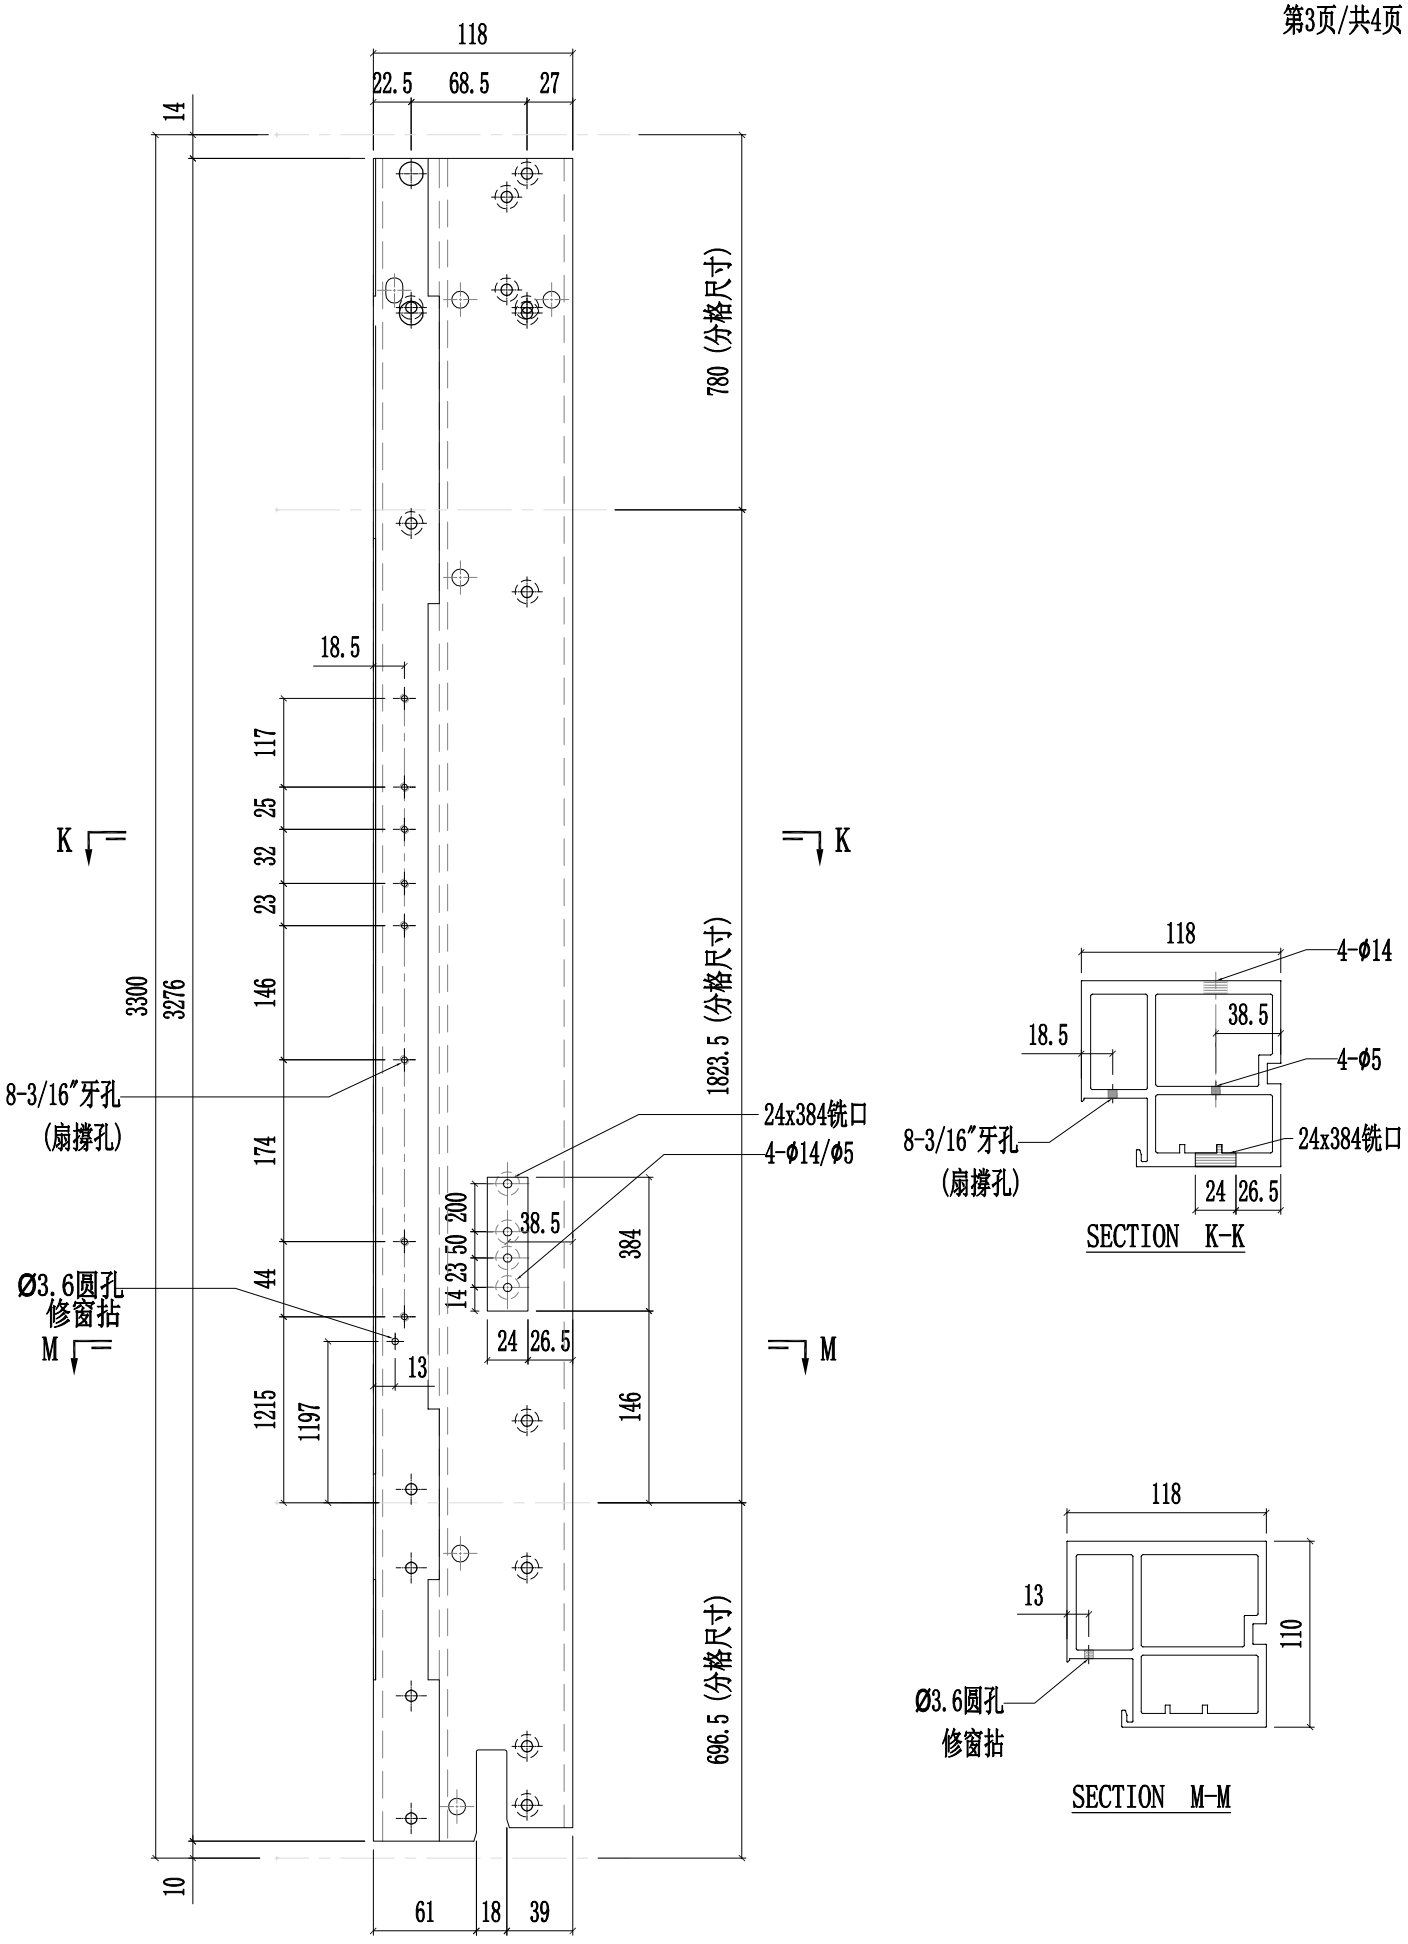


SECTION K-K


SECTION M-M

美特鋁質有限公司 MIDI Aluminium Fabricator Ltd.															
工程號	J857	類別		物料號	-										
地盤	啟德6552	制圖	陈梓豪	20220211	圖號	X86055-P34									
修改	A	B	D	採用	工廠	✓	地盤	-	图纸名称	铝料加工图	復核	練松文	20220213	數量	-
日期	03.16	04.20	05.14	材料颜色	AL2:ECK3X10063S-XF1				材料	X86055	批准	林仁安	20220215	單件重量	- (KG)

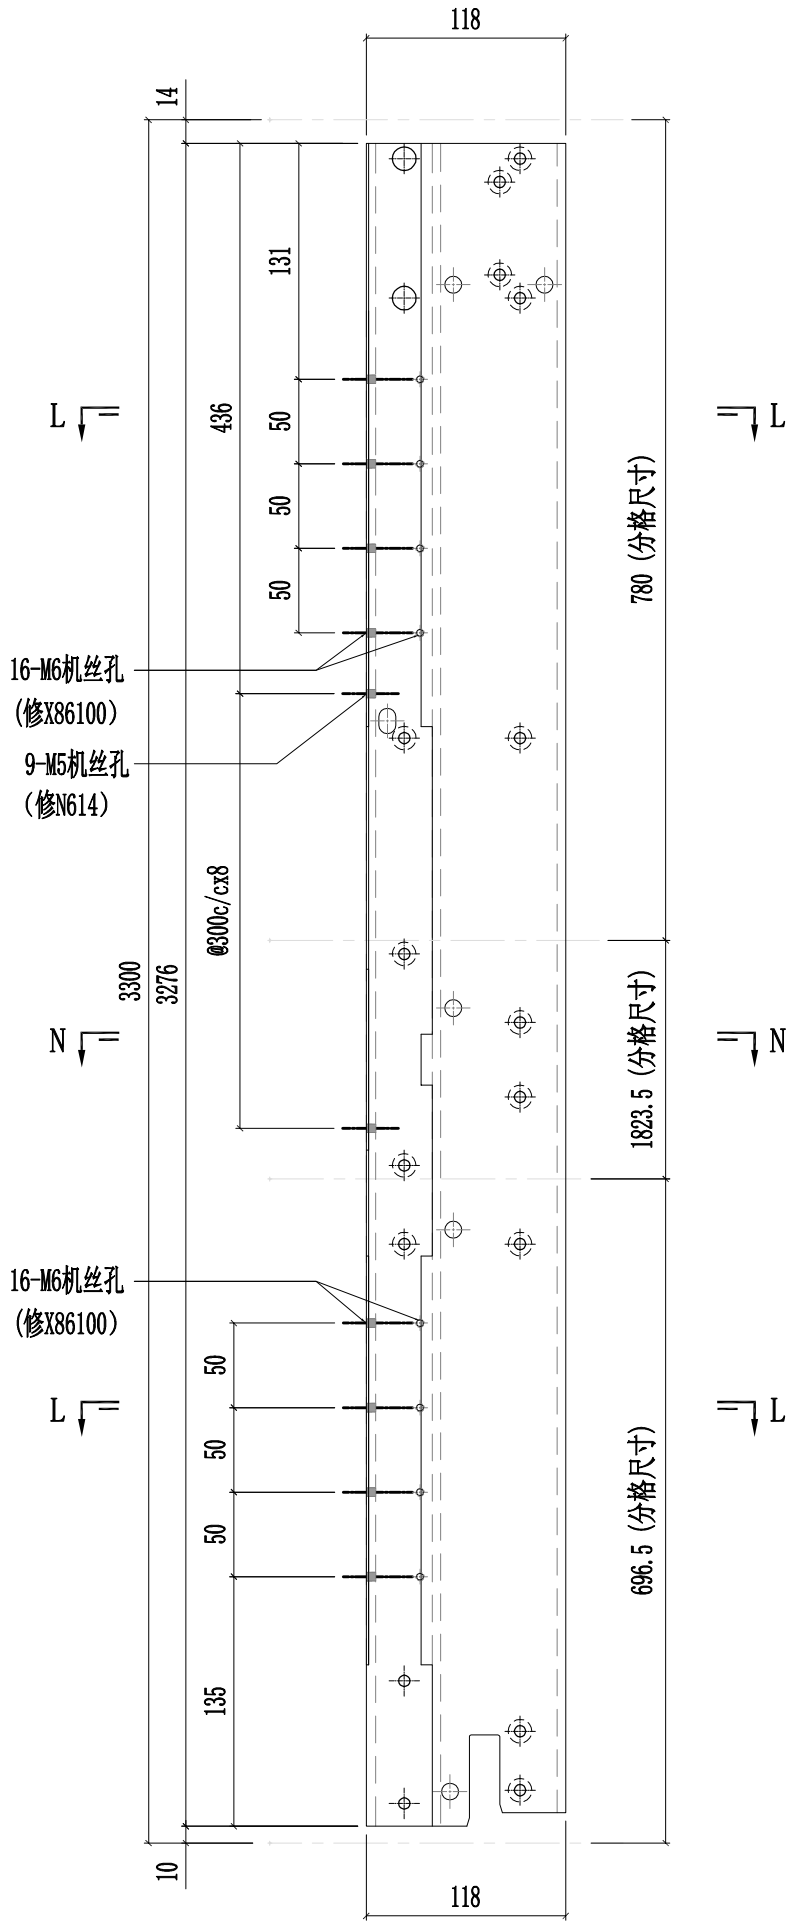

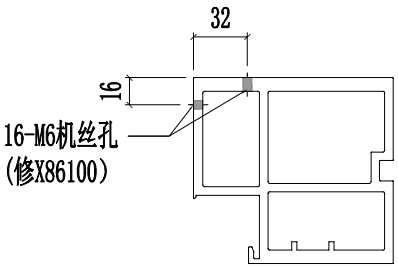


SECTION L-L

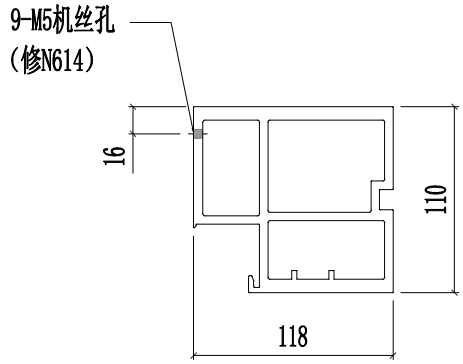


SECTION N-N

美特鋁質有限公司 MIDI Aluminium Fabricator Ltd.														
修改	A	B	D	採用	工廠	✓	地盤	-	工程號	J857	類別		物料號	-		
日期	03.16	03.26	05.14	材料顏色	AL2:ECK3X10063S-XF1				地盤	啟德6552	制圖	陳梓豪 20220211	圖號	X86055-P35
									图纸名称	铝料加工图	復核	練松文 20220213	數量	-
									材料	X86055	批准	林仁安 20220215	單件重量	- (KG)

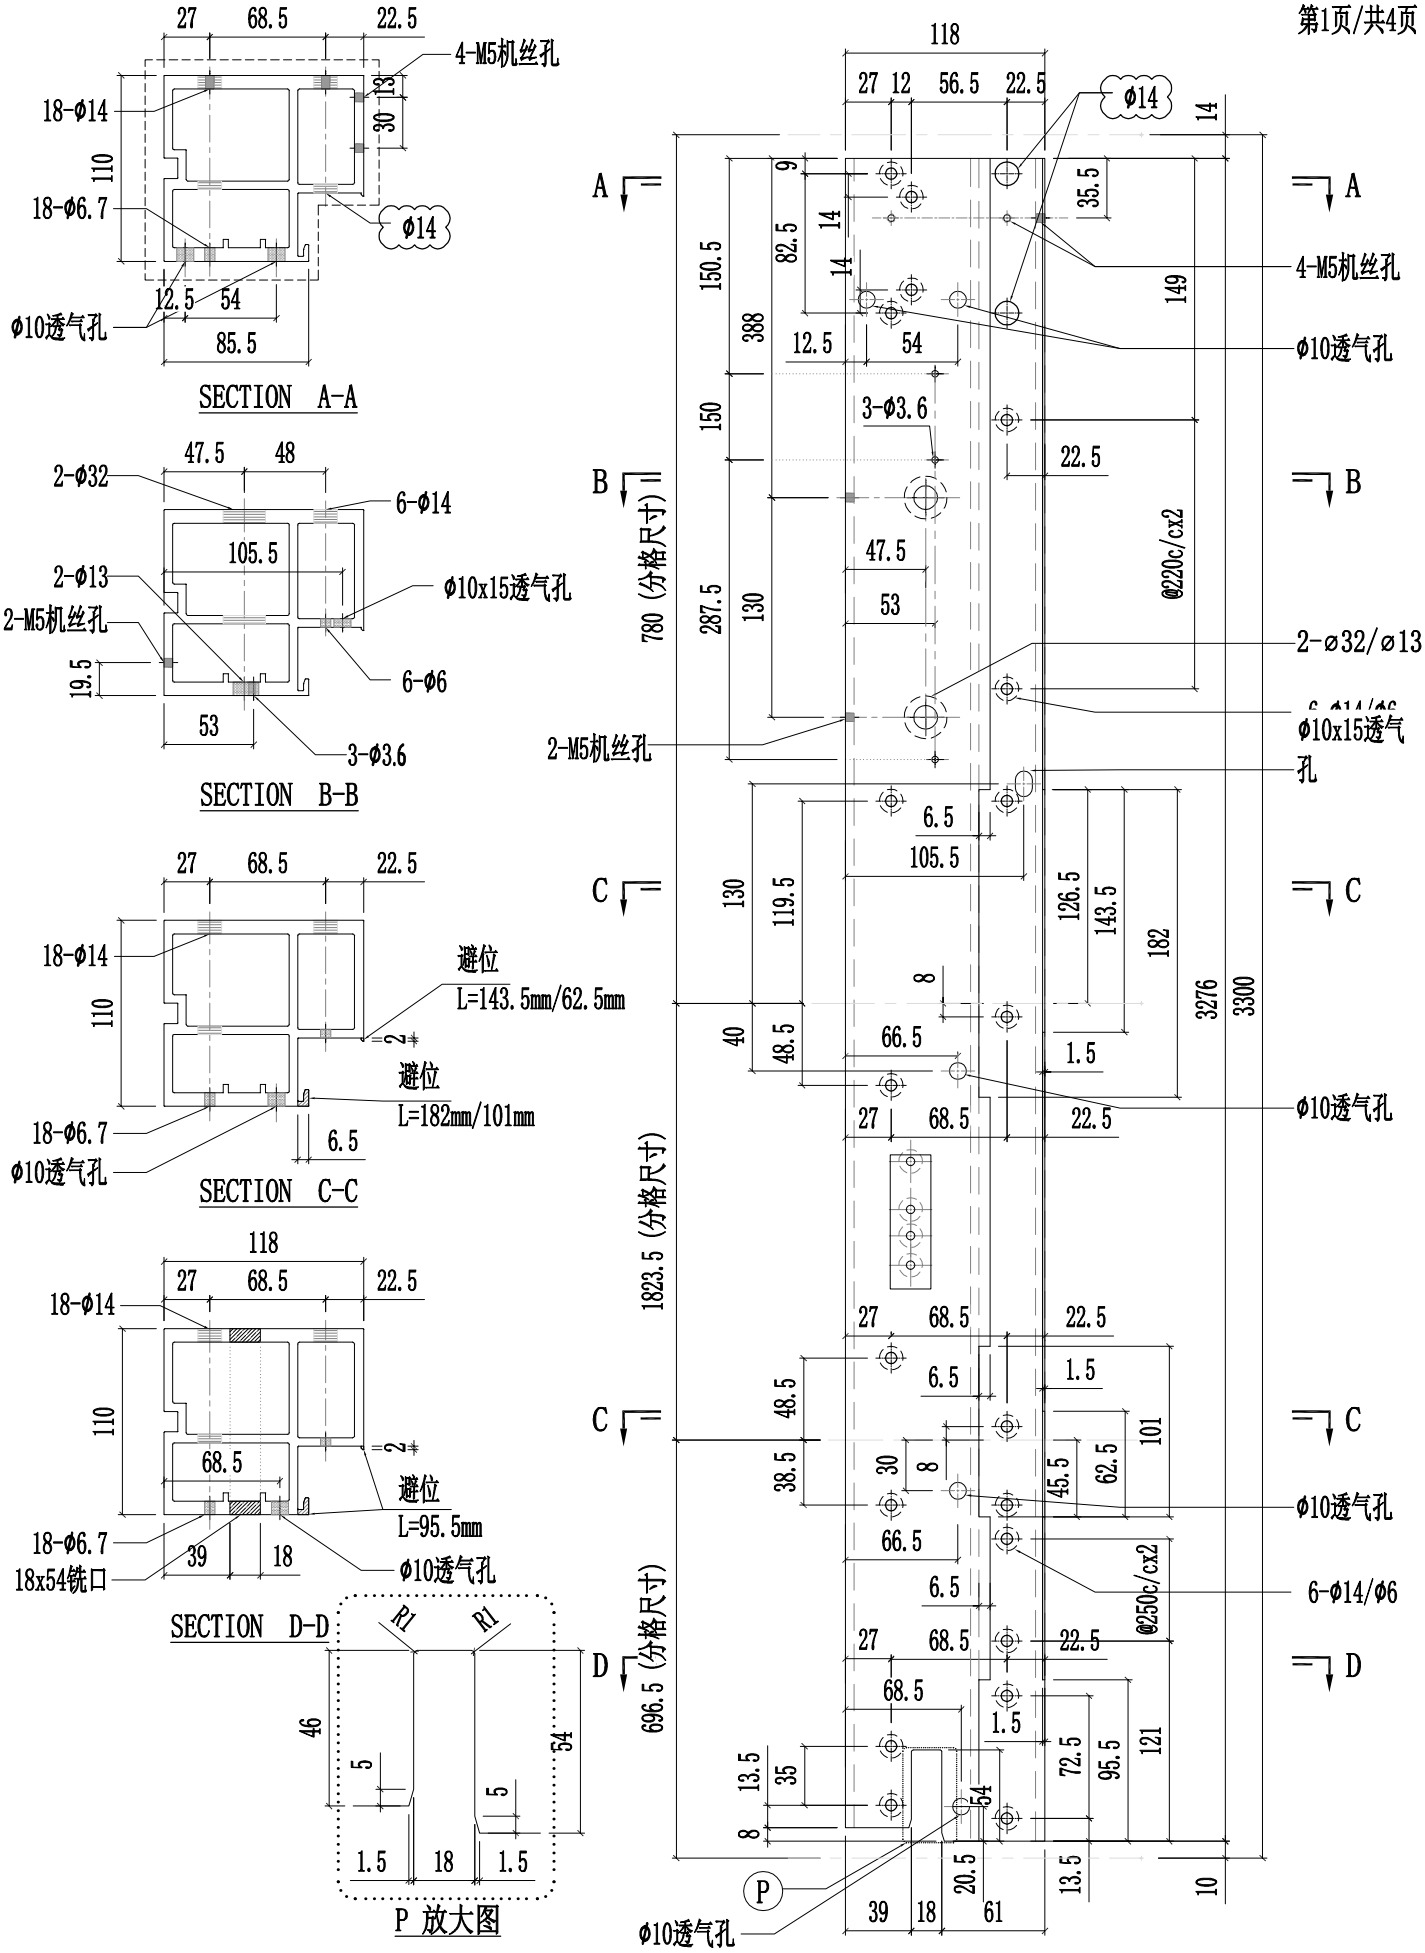


美特鋁質有限公司 MIDI Aluminium Fabricator Ltd.														
修改	A	B	D	採用	工廠	✓	地盤	-	工程號	J857	類別		物料號	-
日期	03.16	03.26	05.14	材料顏色	AL2:ECK3X10063S-XF1				地盤	啟德6552	制圖	陈梓豪 20220211	圖號	X86055-P35
									图纸名称	铝料加工图	復核	練松文 20220213	數量	-
									材料	X86055	批准	林仁安 20220215	單件重量	- (KG)

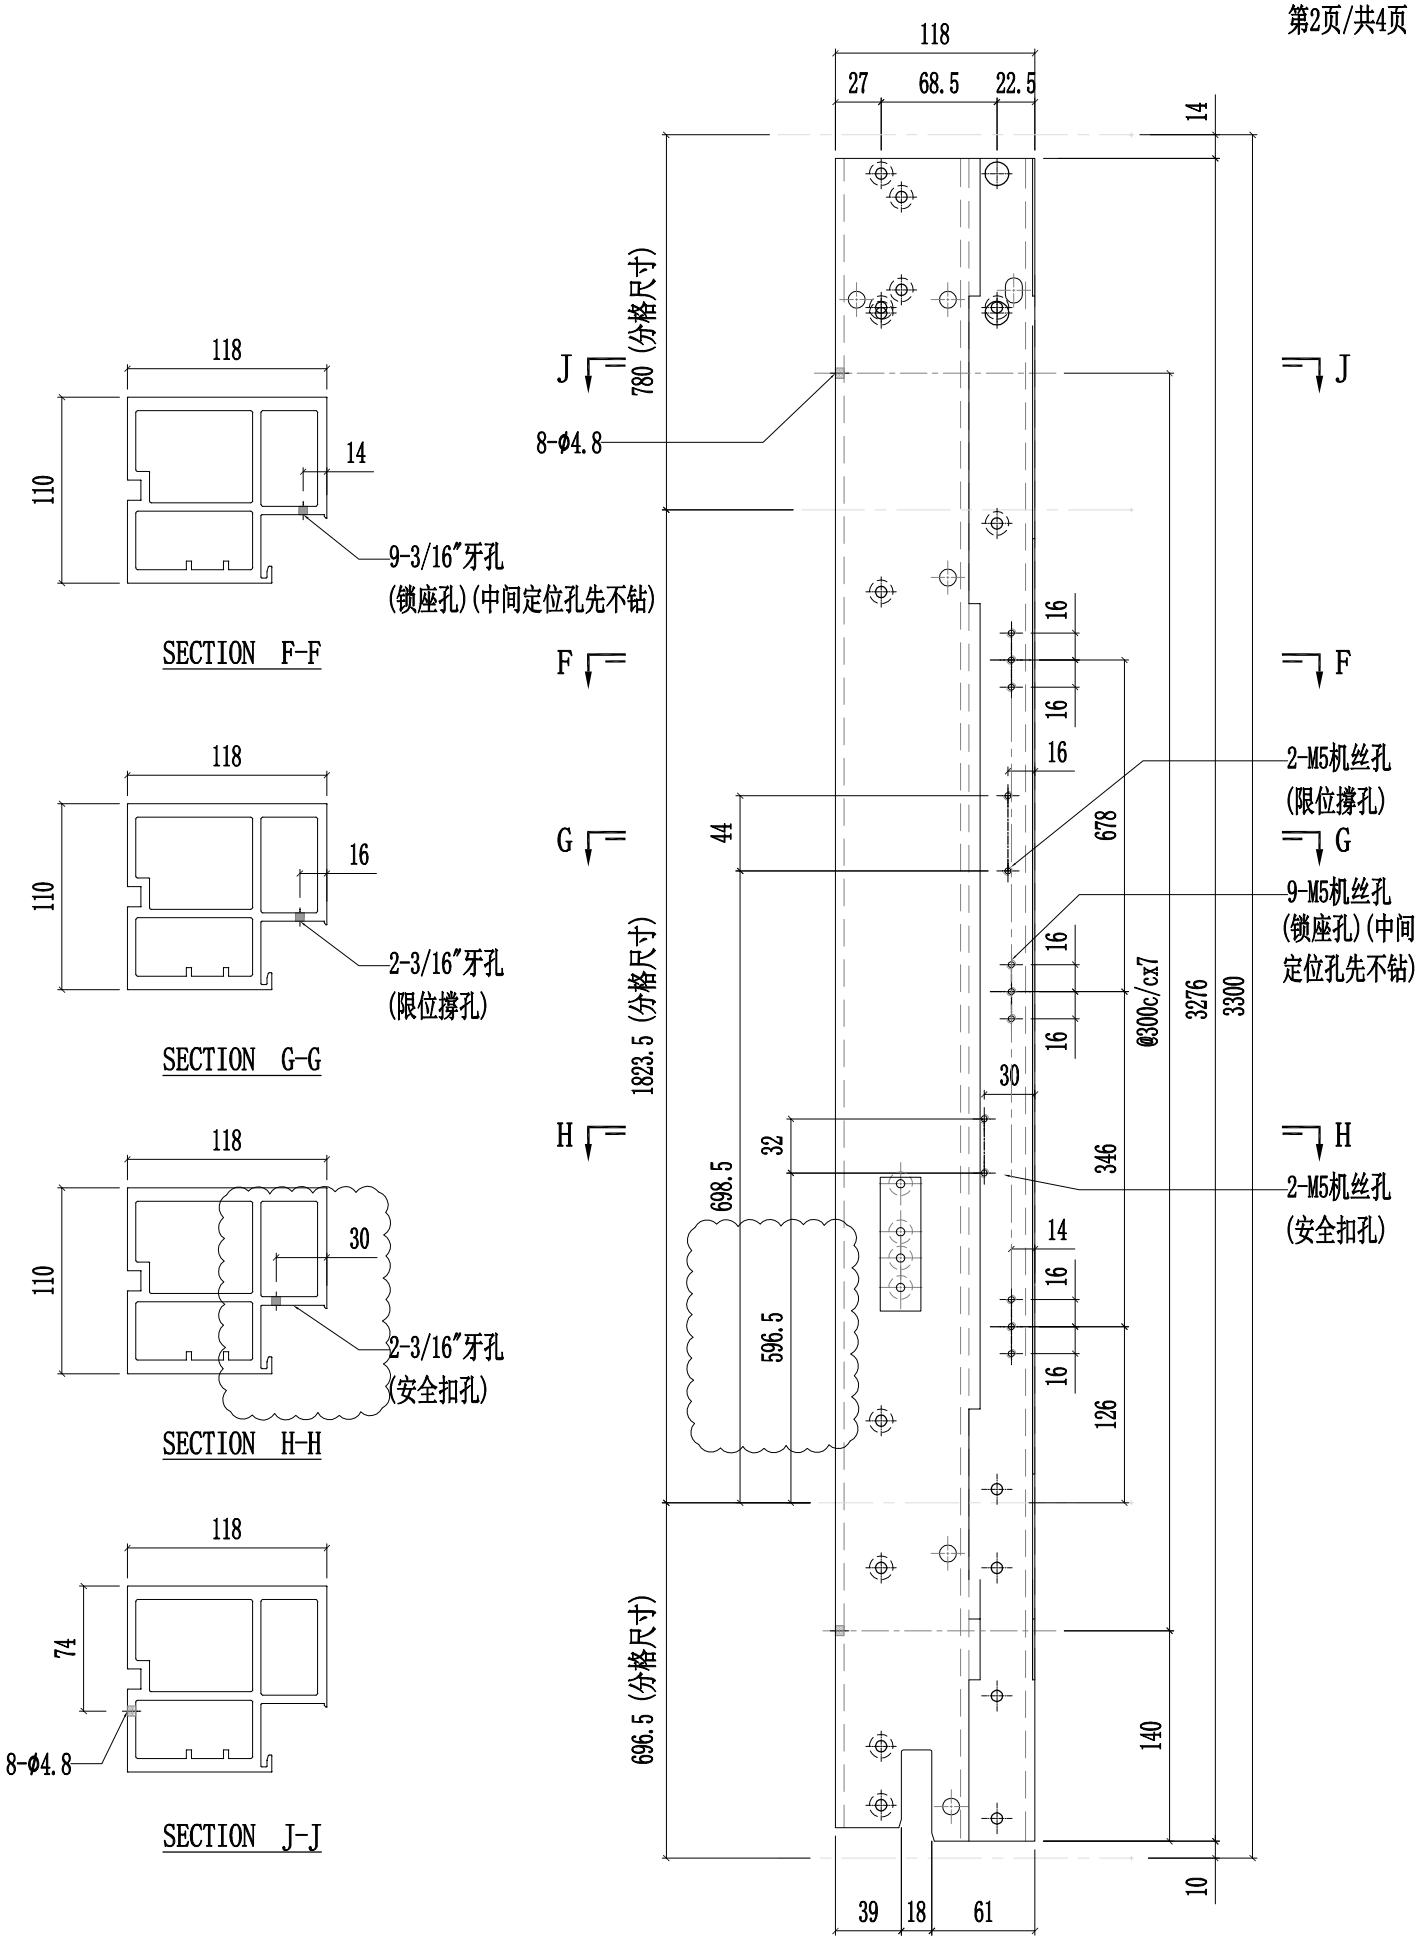


美特鋁質有限公司 MIDI Aluminium Fabricator Ltd.													
修改	A	B	D	採用	工廠	✓	地盤	-	图纸名称	铝料加工图	復核	練松文 20220213	數量	-
日期	03.16	03.26	05.14	材料颜色	AL2:ECK3X10063S-XF1				材料	X86055	批准	林仁安 20220215	單件重量	- (KG)


工程號	J857	類別		物料號	-		
地盘	啟德6552	制圖	陈梓豪 20220211			圖號	X86055-P35

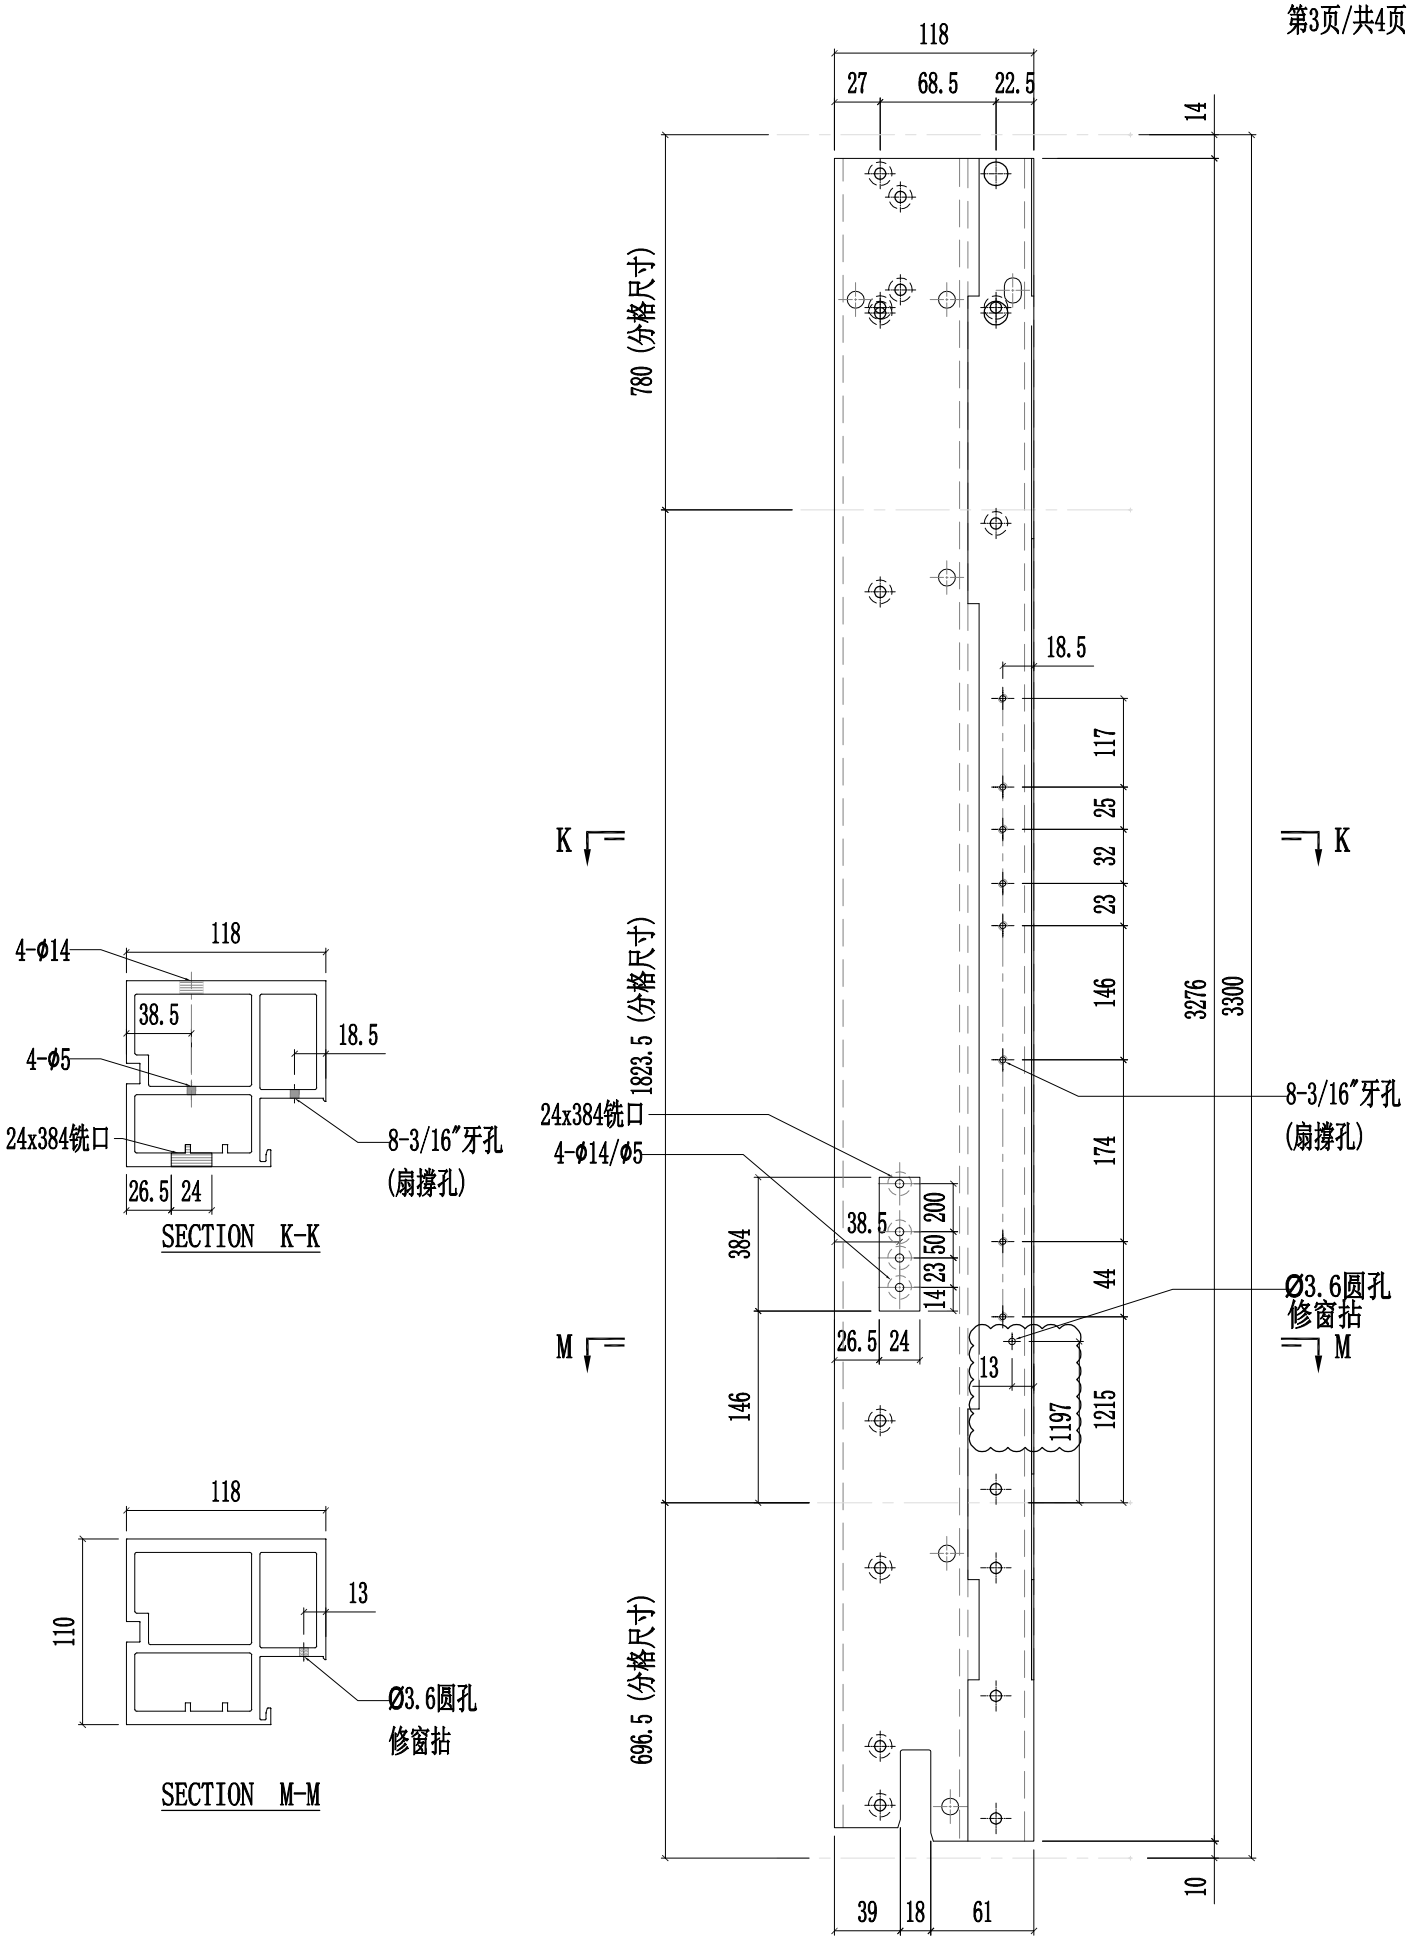


美特鋁質有限公司 MIDI Aluminium Fabricator Ltd.														
									工程號	J857	類別		物料號	-
									地盘	啟德6552	制圖	陈梓豪 20220211	圖號	X86055-P35
修改	A	B	D	採用	工廠	✓	地盤	-	图纸名称	铝料加工图	復核	練松文 20220213	數量	-
日期	03.16	04.20	05.14	材料颜色	AL2:ECX3X10063S-XF1				材料	X86055	批准	林仁安 20220215	單件重量	- (KG)

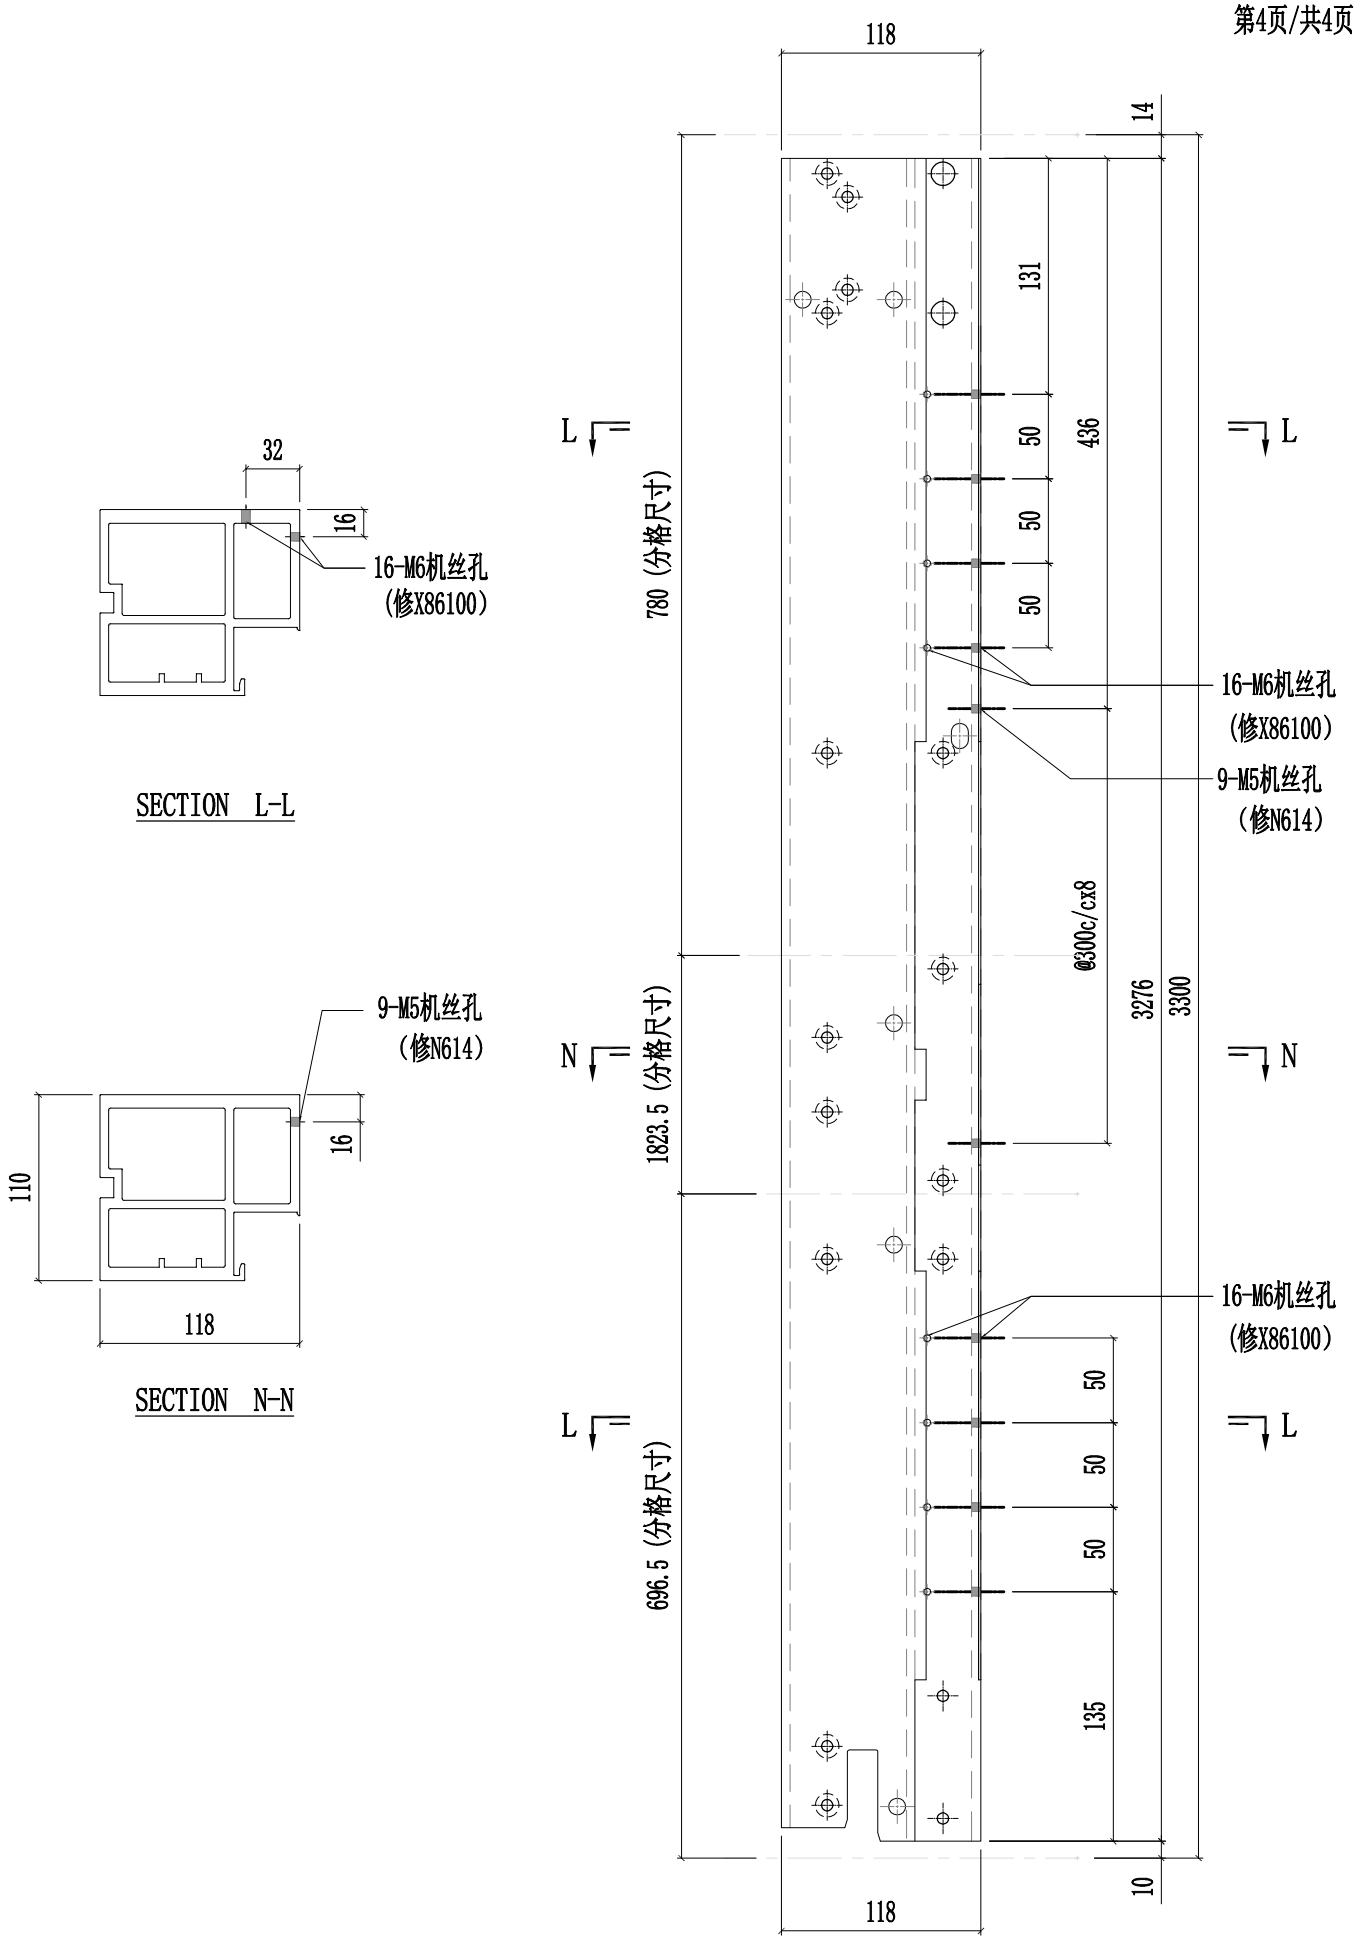


美特鋁質有限公司 MIDI Aluminium Fabricator Ltd.														
修改	A	B	D	採用	工廠	✓	地盤	-	工程號	J857	類別		物料號	-		
日期	03.16	03.26	05.14	材料顏色	AL2:ECK3X10063S-XF1				地盤	啟德6552	制圖	陈梓豪	20220211	圖號	X86055-P36
									图纸名称	铝料加工图	復核	練松文	20220213	數量	-
									材料	X86055	批准	林仁安	20220215	單件重量	- (KG)

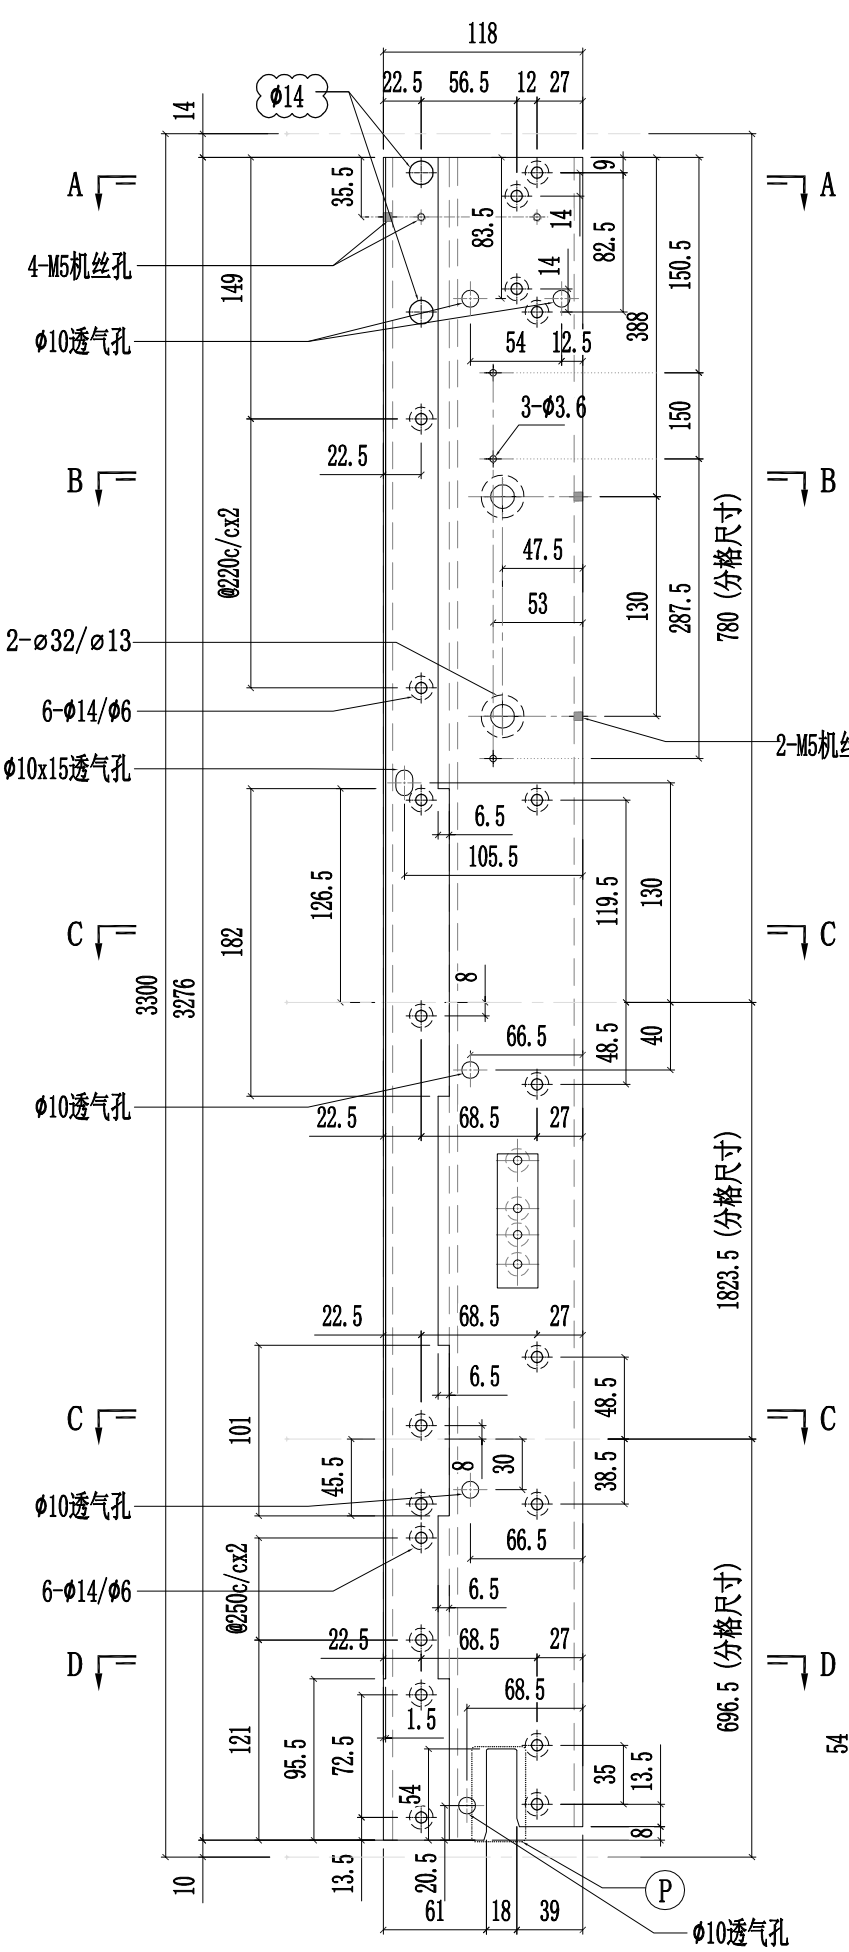


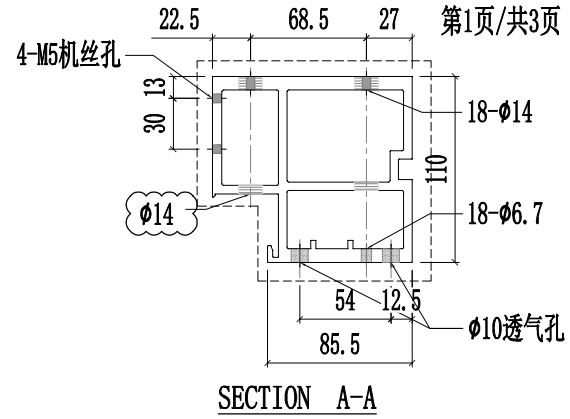


SECTION A-A

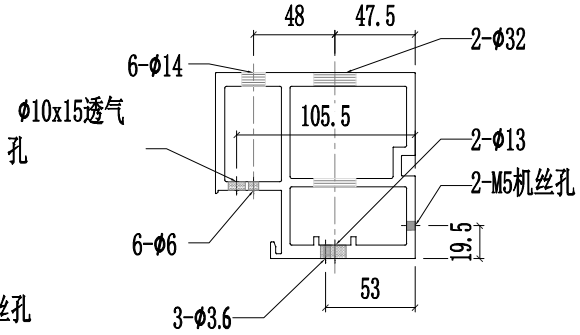


SECTION B-B

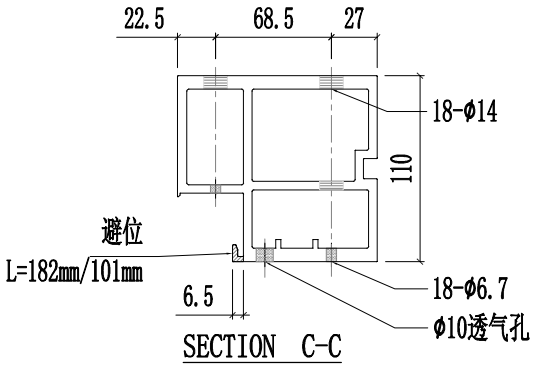

SECTION C-C

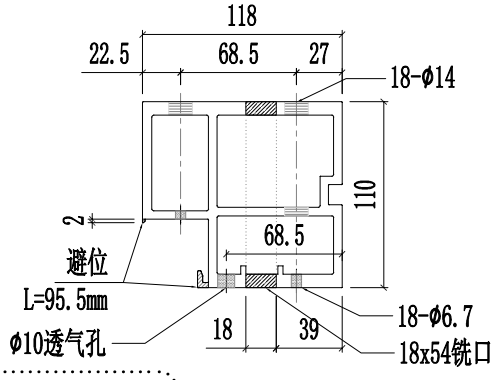


SECTION D-D

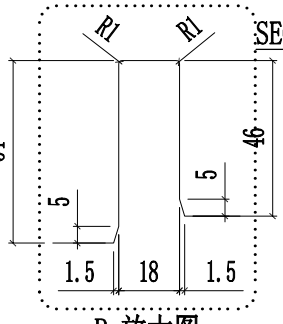


P 放大图

美特鋁質有限公司 MIDI Aluminium Fabricator Ltd.															
								工程號	J857	類別		物料號	-		
								地盤	啟德6552	制圖	陈梓豪	20220211	圖號	X86055-P36	
修改	A	B	D	採用	工廠	✓	地盤	-	图纸名称	铝料加工图	復核	練松文	20220213	數量	-	
日期	03.16	03.26	05.14	材料颜色		AL2:ECK3X10063S-XF1			材料	X86055	批准	林仁安	20220215	單件重量	-	(KG)

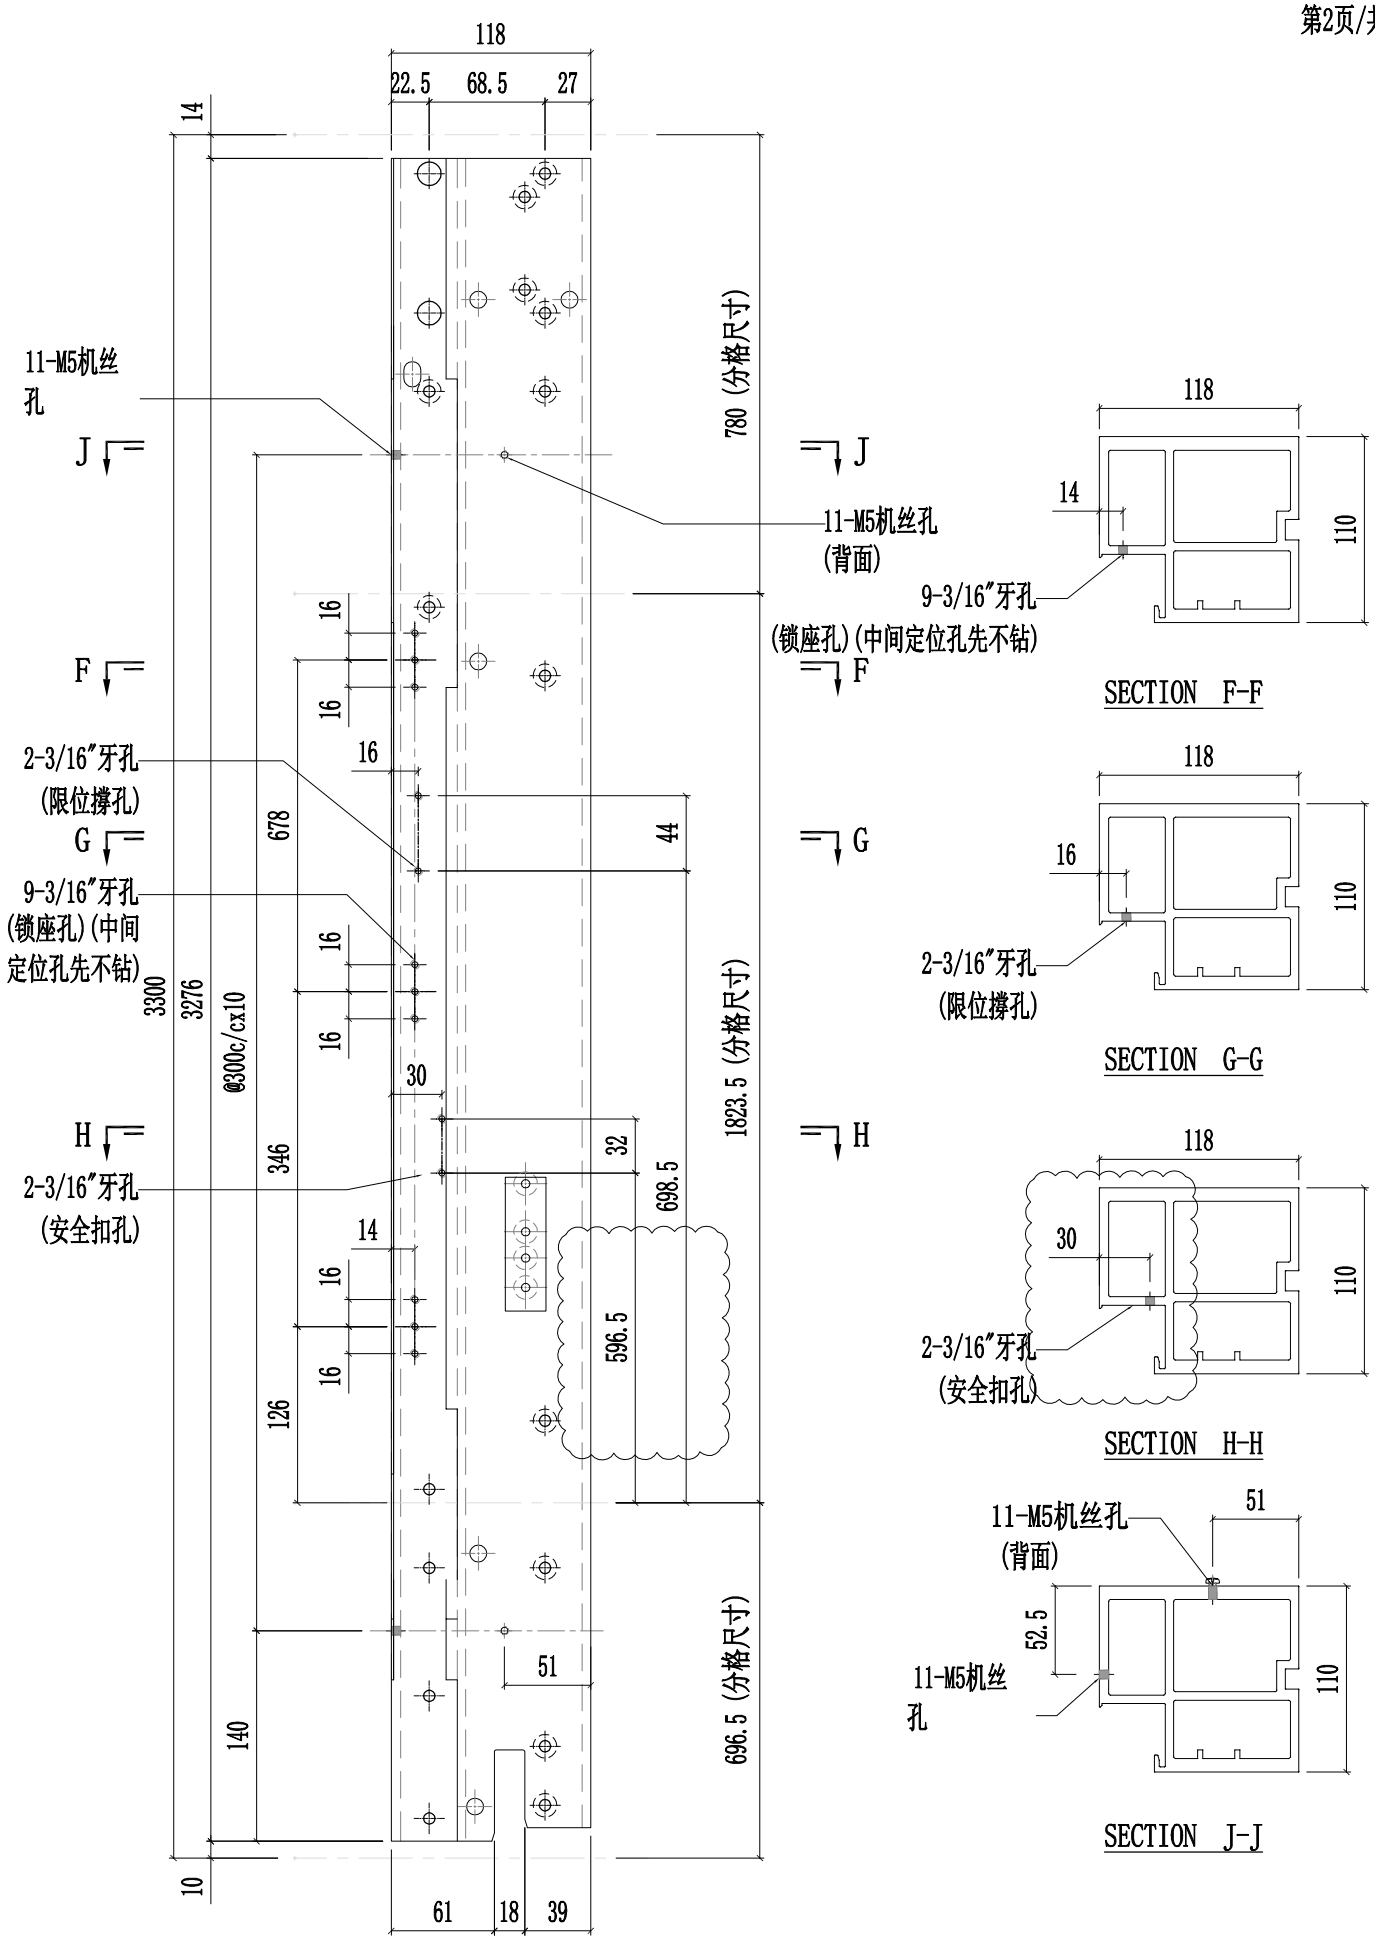

美特鋁質有限公司 MIDI Aluminium Fabricator Ltd.														
修改	A	B	D	採用	工廠	✓	地盤	-	工程號	J857	類別		物料號	-
日期	03.16	03.26	05.14	材料顏色	AL2:ECK3X10063S-XF1				地盤	啟德6552	制圖	陈梓豪 20220211	圖號	X86055-P36
									图纸名称	铝料加工图	復核	練松文 20220213	數量	-
									材料	X86055	批准	林仁安 20220215	單件重量	- (KG)

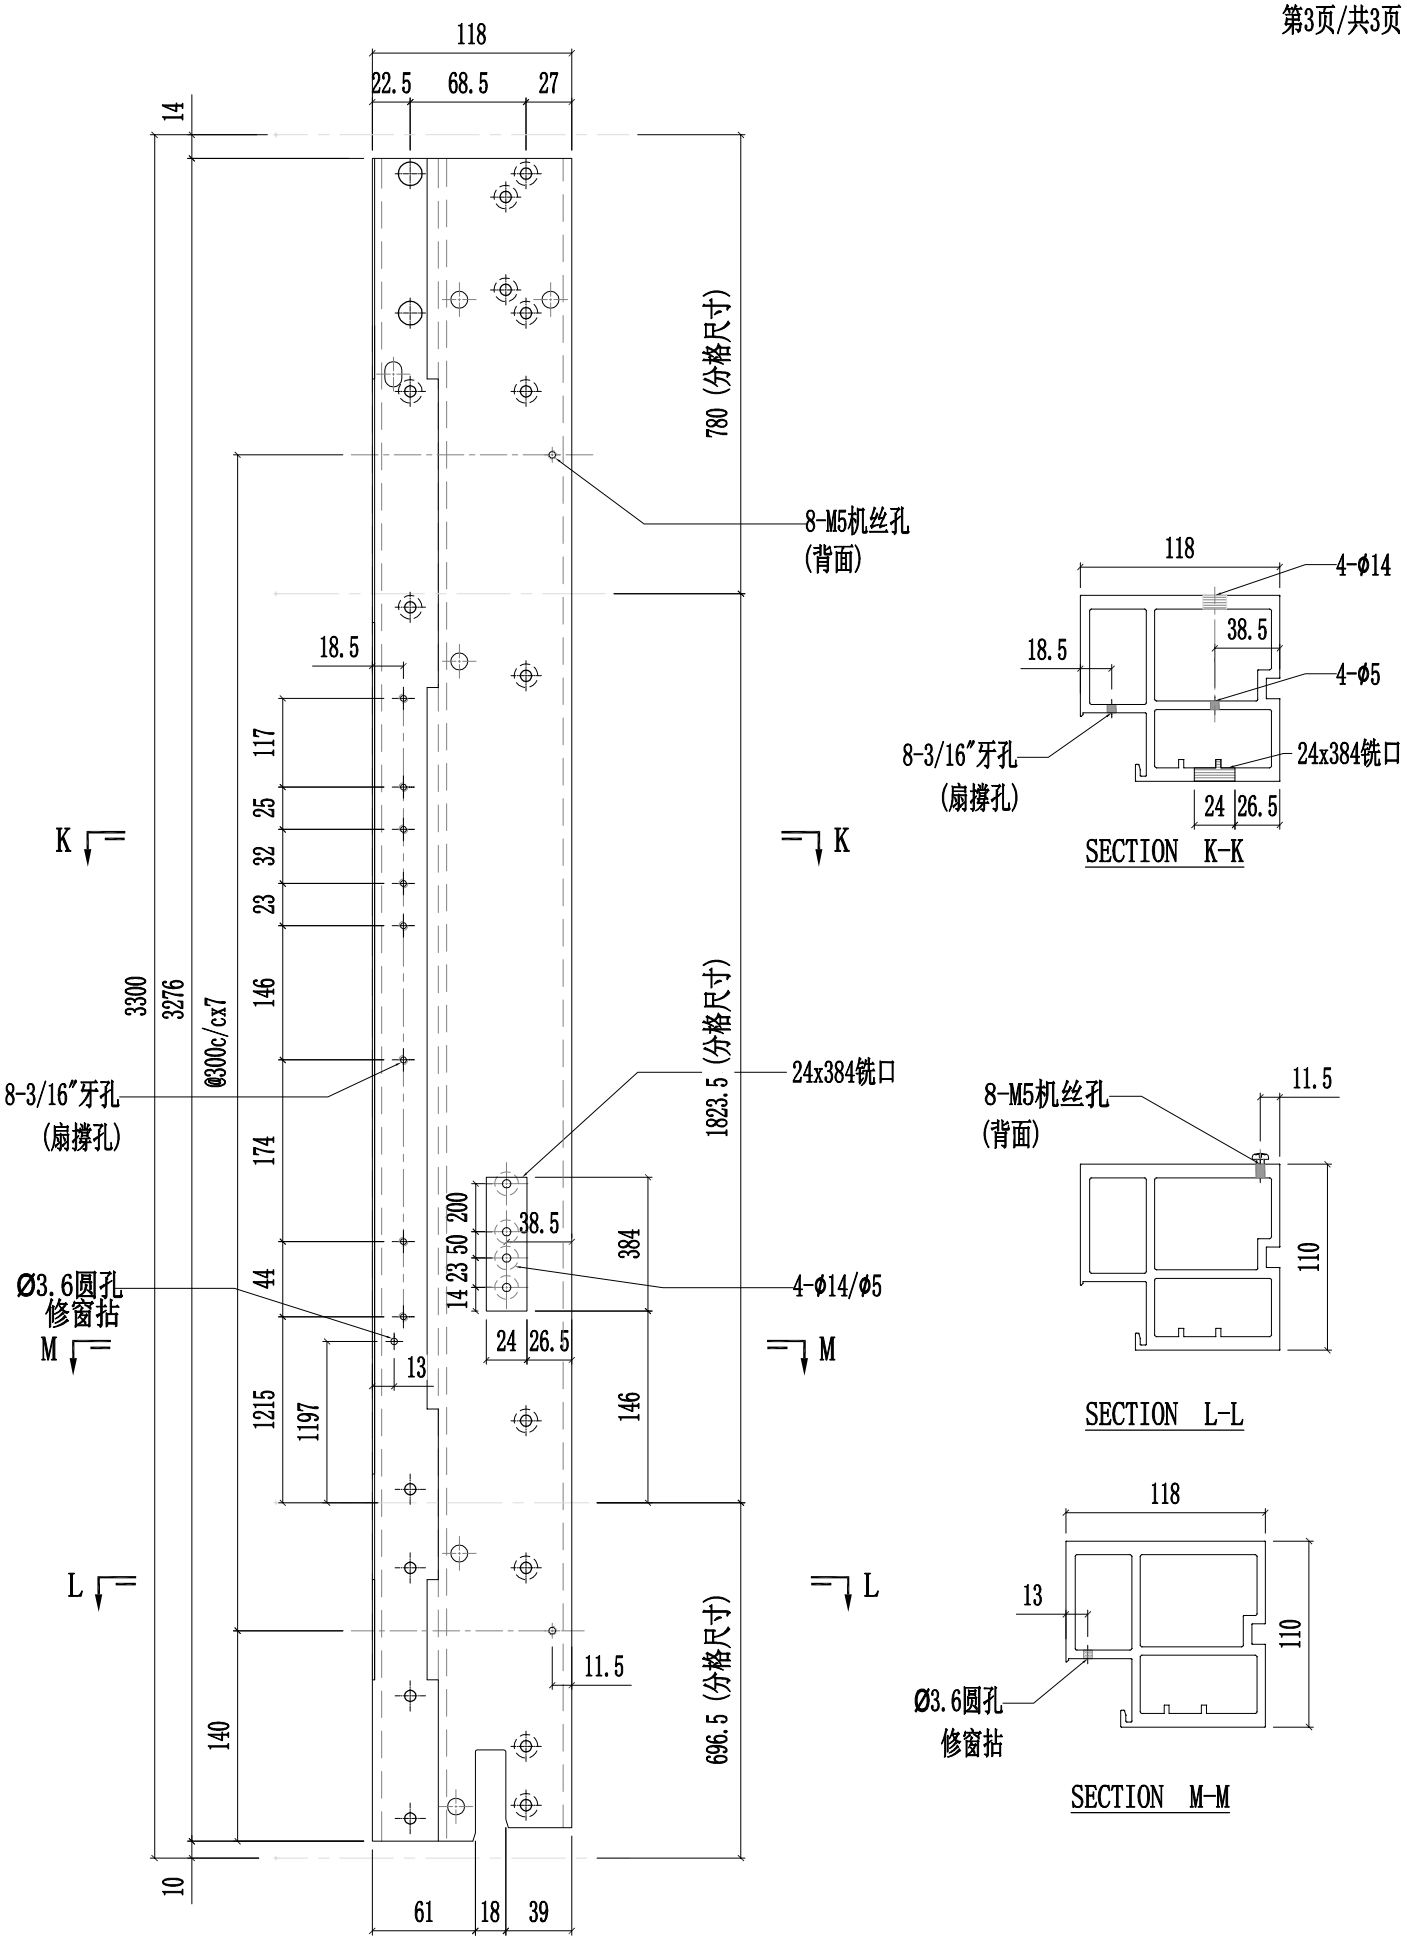


SECTION K-K

SECTION L-L


SECTION M-M

美特鋁質有限公司 MIDI Aluminium Fabricator Ltd.													
修改	A	B	D	採用	工廠	✓	地盤	-	工程號	J857	類別		物料號	-	
日期	03.16	03.26	05.14	材料顏色	AL2:ECK3X10063S-XF1				地盤	啟德6552	制圖	陳梓豪 20220211	圖號	X86055-P37	
									图纸名称	铝料加工图	復核	練松文 20220213	數量	-	
									材料	X86055	批准	林仁安 20220215	單件重量	-	(KG)

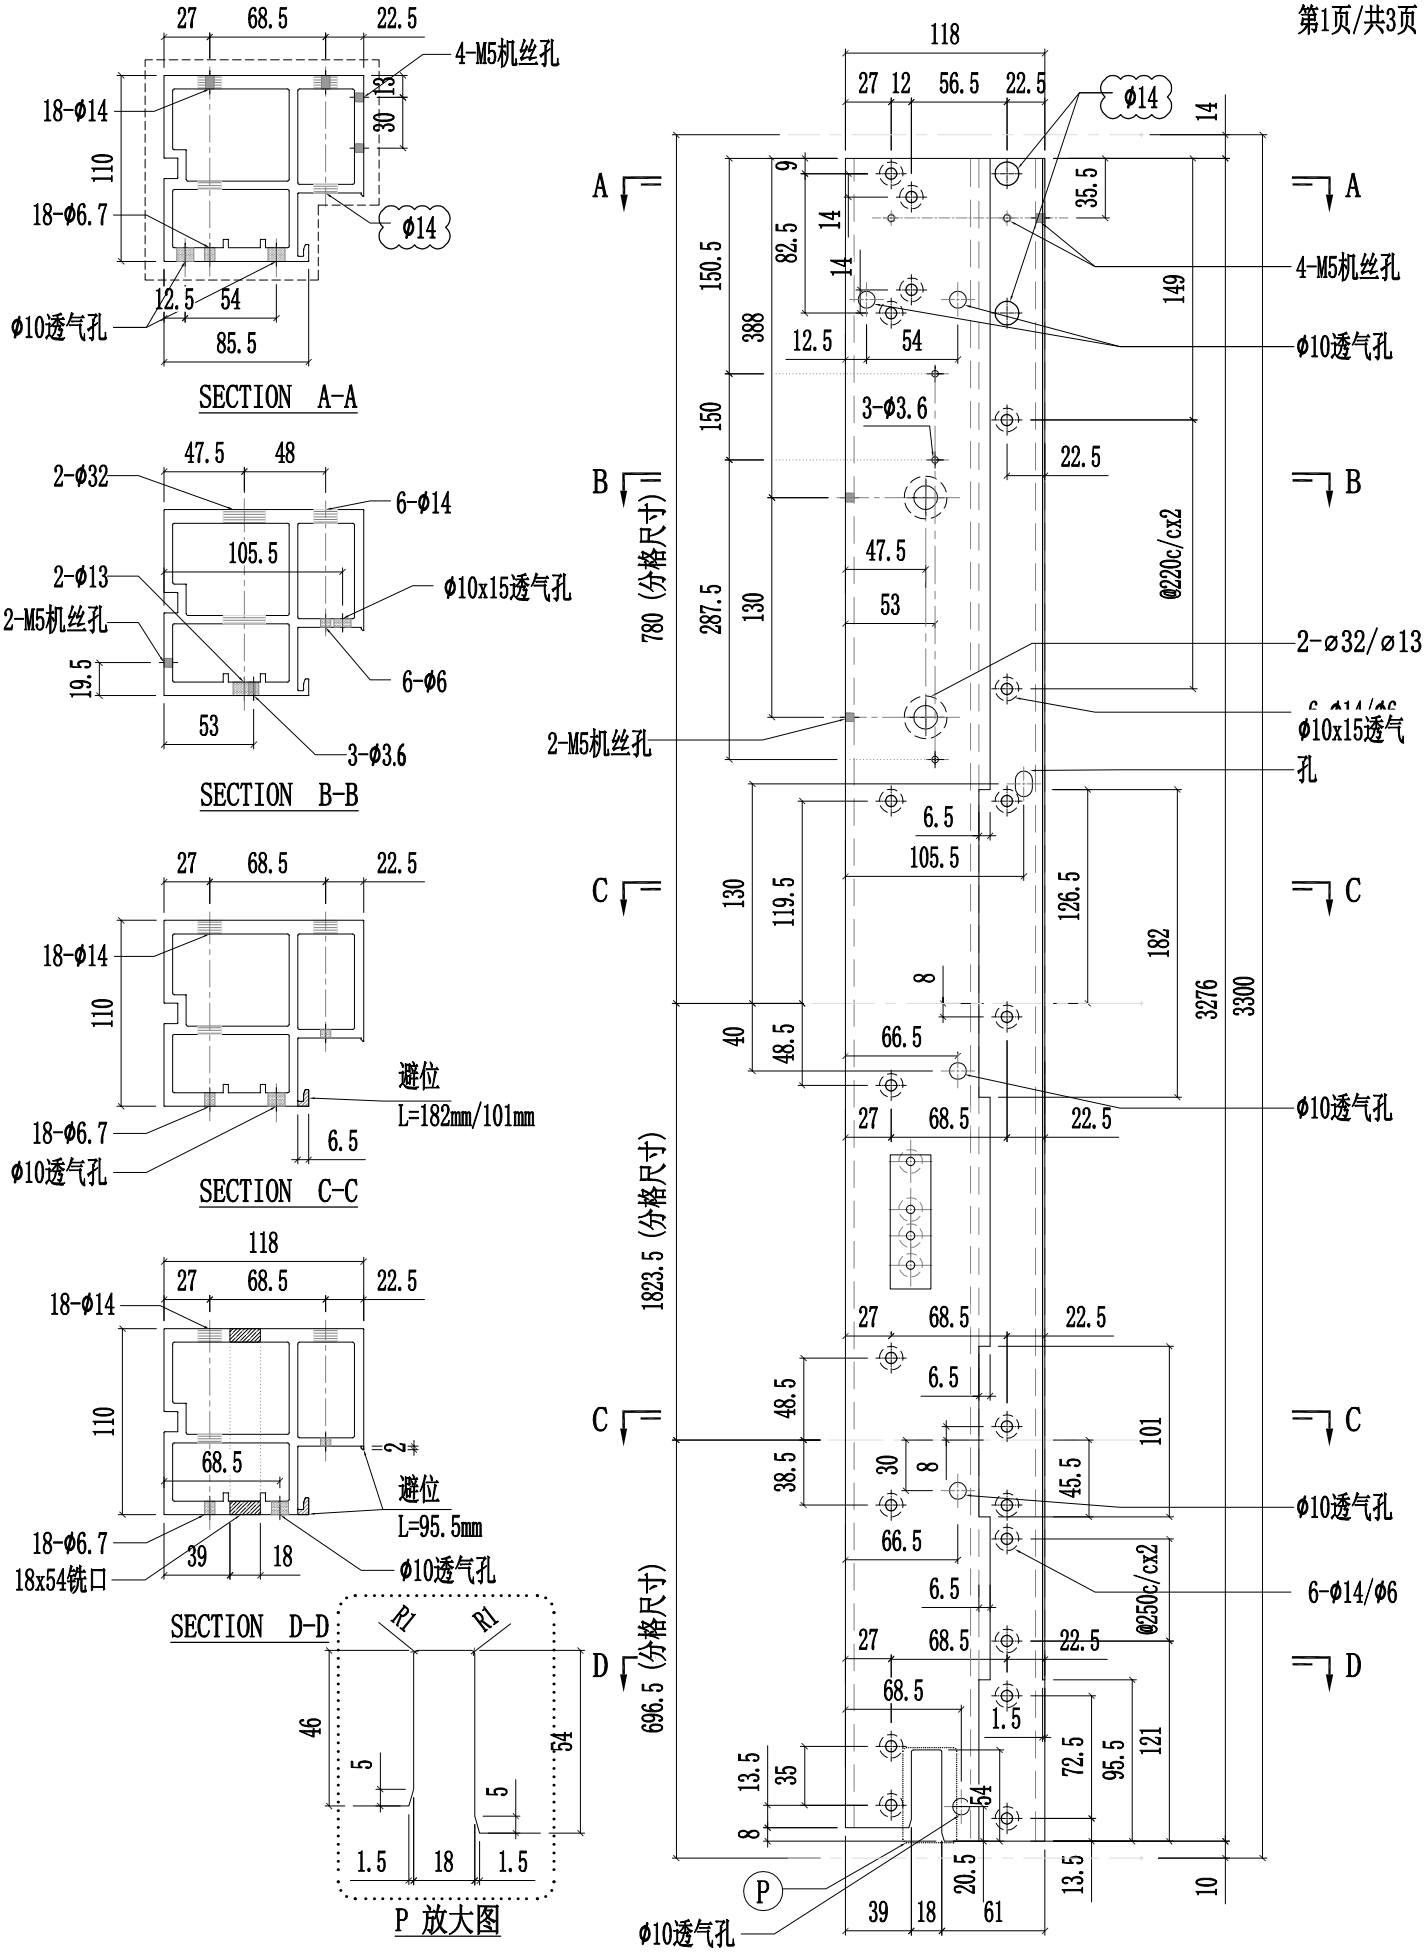


美特鋁質有限公司 MIDI Aluminium Fabricator Ltd.														
修改	A	B	D	採用	工廠	✓	地盤	-	图纸名称	铝料加工图	復核	練松文	20220213	數量	-
日期	03.16	03.26	05.14	材料颜色	AL2:ECK3X10063S-XF1				材料	X86055	批准	林仁安	20220215	單件重量	- (KG)


工程號	J857	類別		物料號	-		
地盤	啟德6552	制圖	陈梓豪	20220211	圖號	X86055-P37	

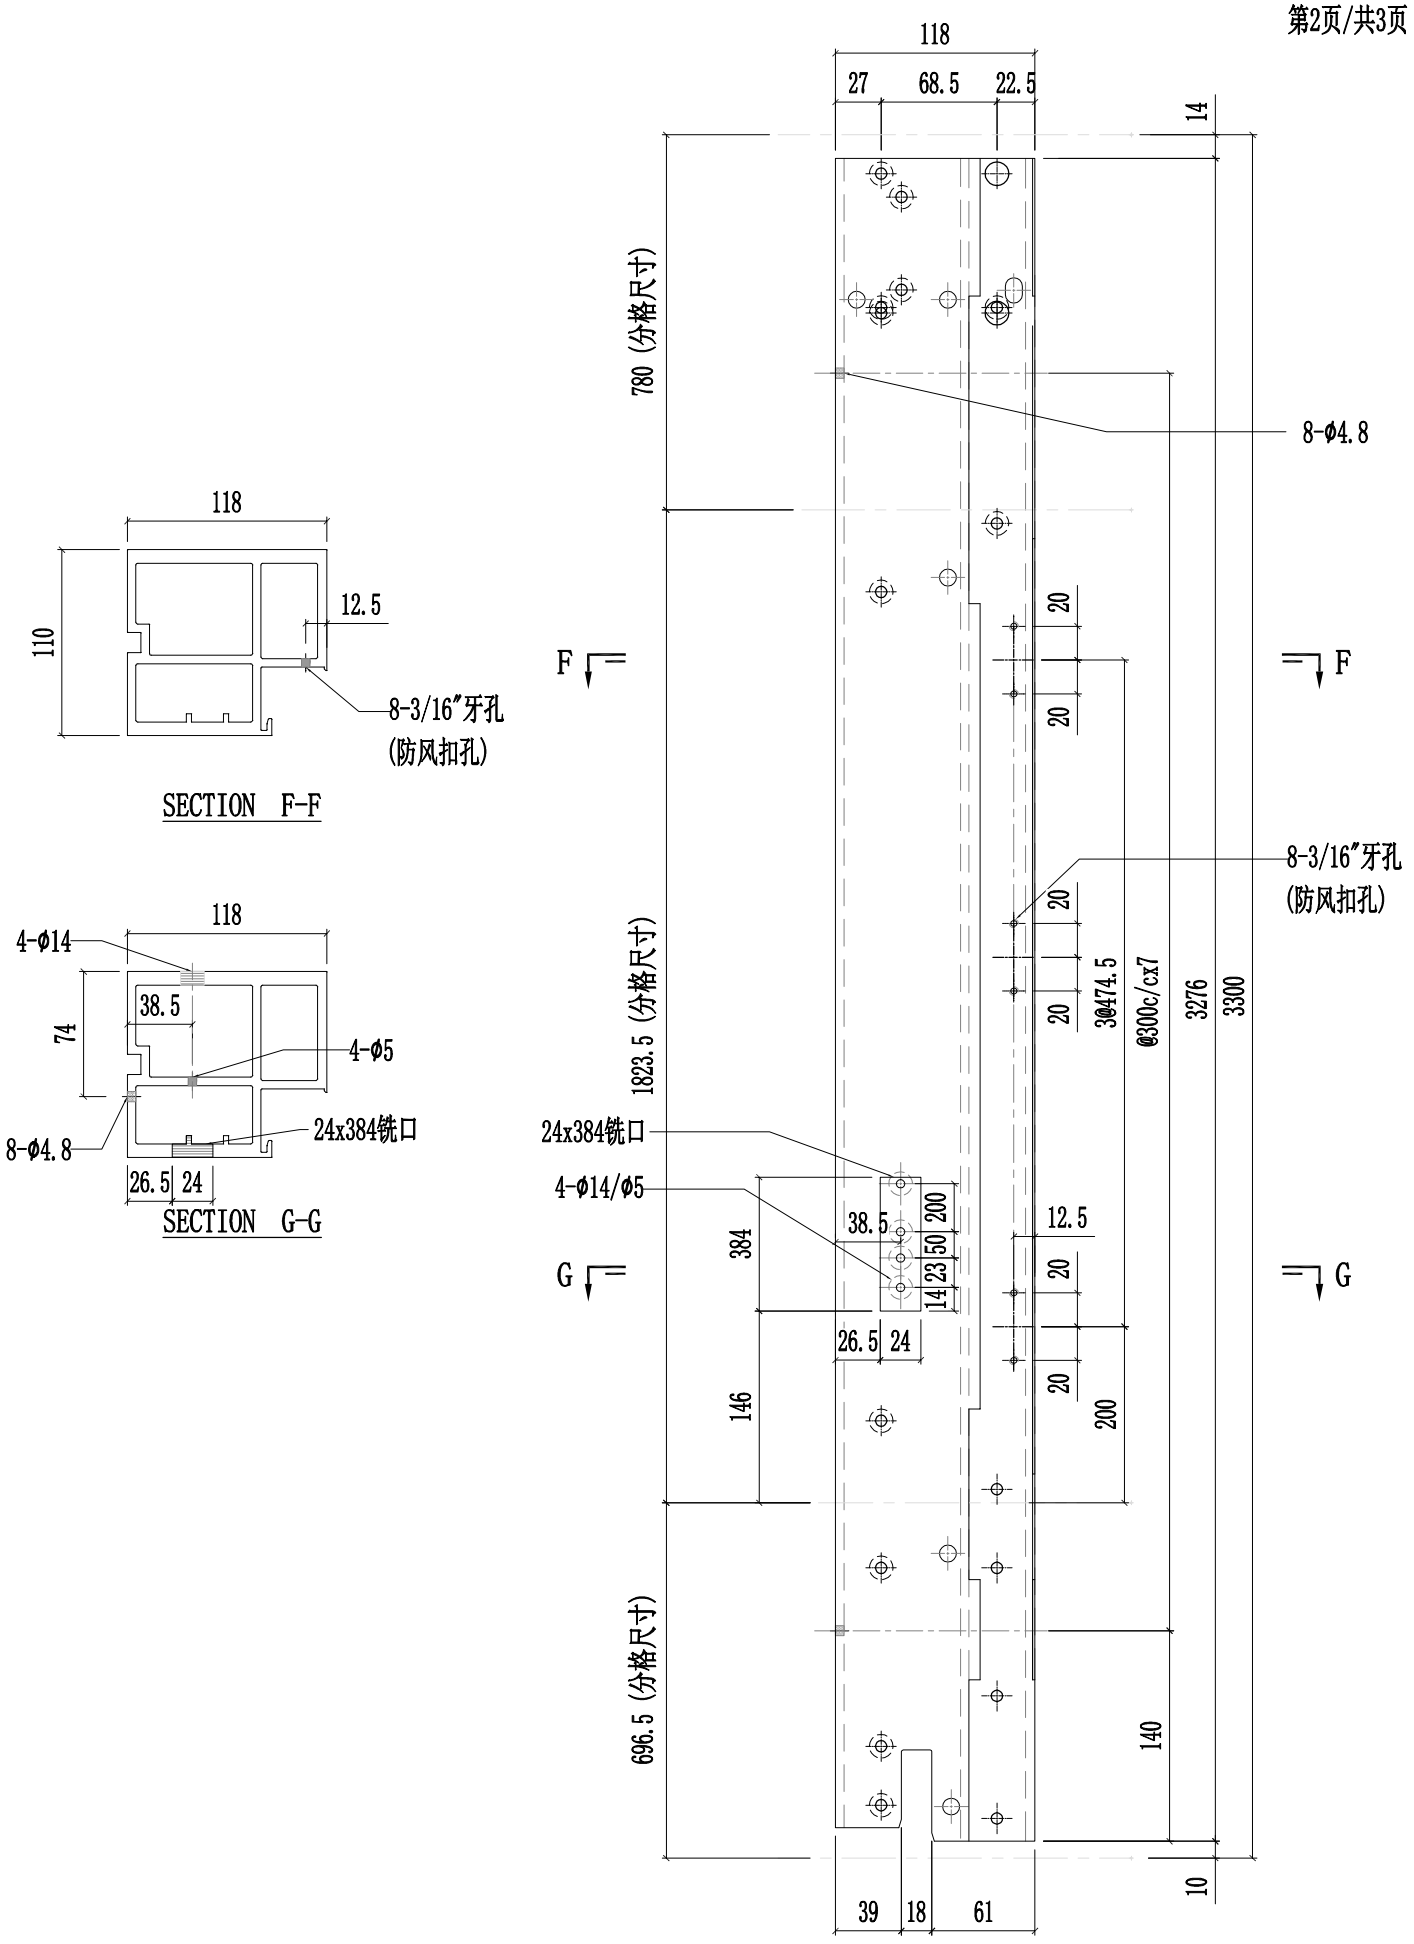


美特鋁質有限公司 MIDI Aluminium Fabricator Ltd.														
修改	A	B	D	採用	工廠	✓	地盤	-	工程號	J857	類別		物料號	-
日期	03.16	04.20	05.14	材料顏色	AL2:ECX3X10063S-XF1				地盤	啟德6552	制圖	陈梓豪 20220211	圖號	X86055-P37
									图纸名称	铝料加工图	復核	練松文 20220213	數量	-
									材料	X86055	批准	林仁安 20220215	單件重量	- (KG)

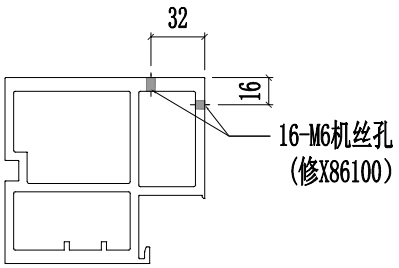


SECTION L-L

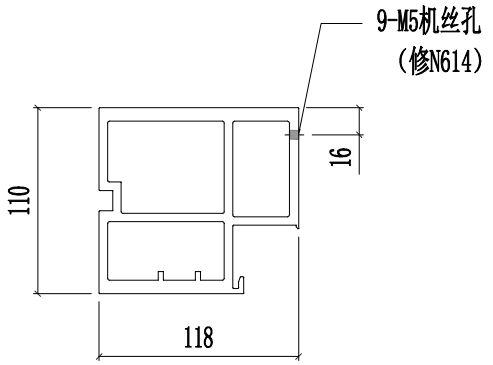


SECTION N-N

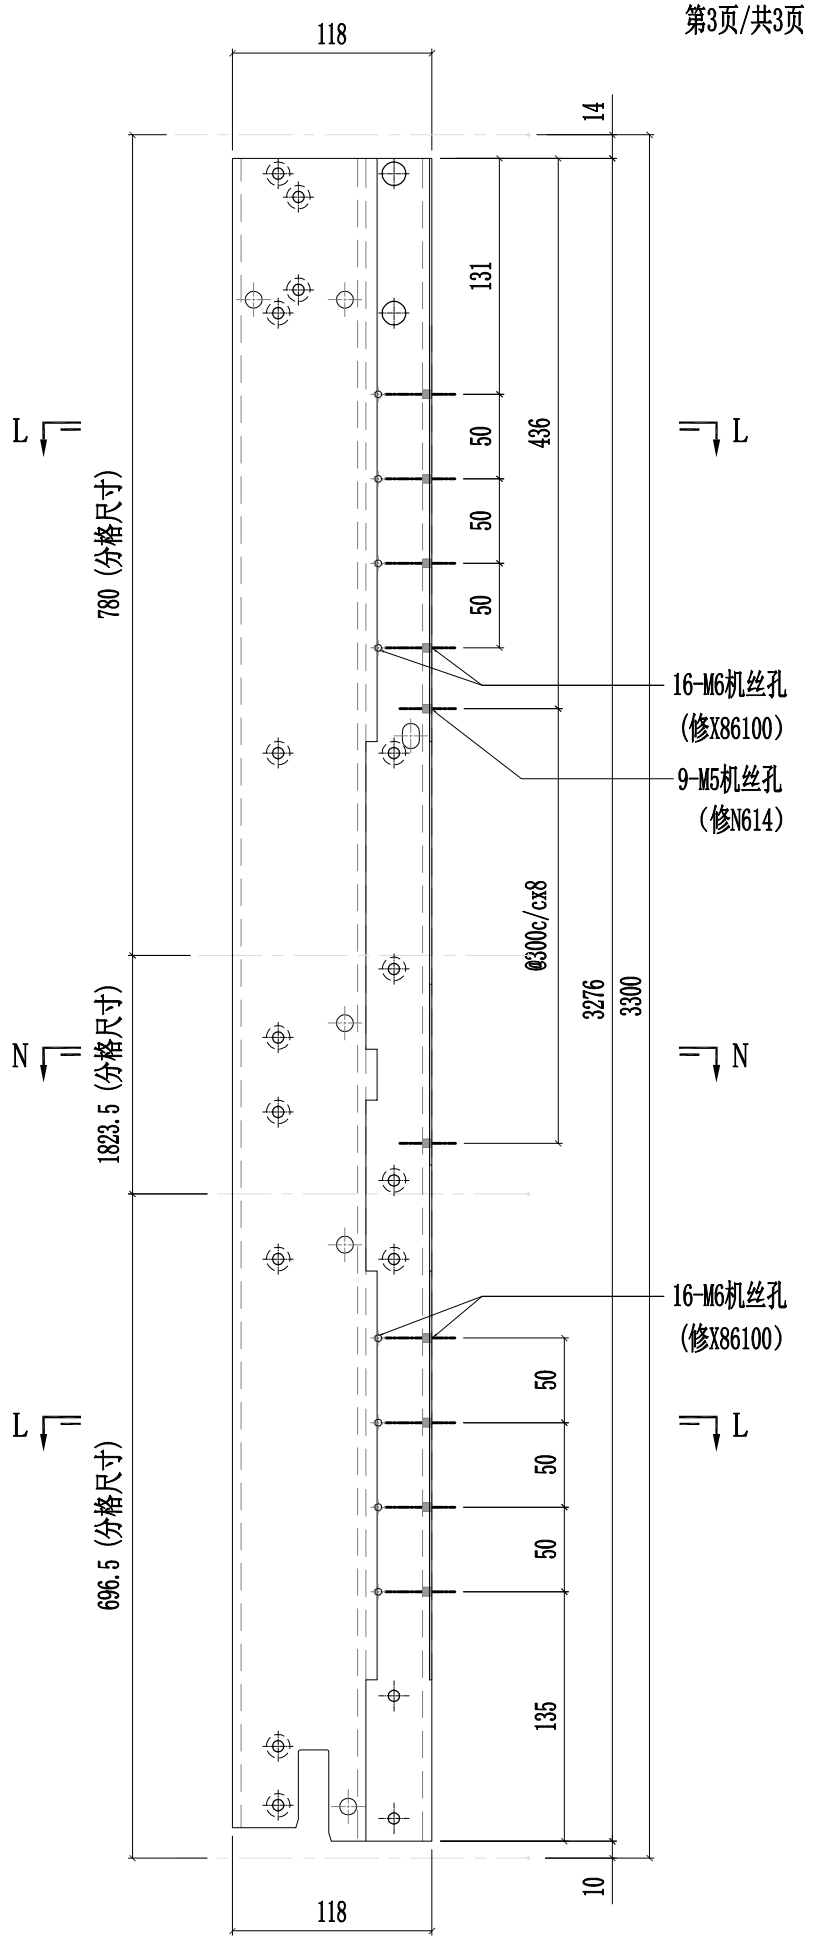


美特鋁質有限公司 MIDI Aluminium Fabricator Ltd.														
								工程號	J857	類別		物料號	-	
								地盘	啟德6552	制圖	陈梓豪 20220211	圖號	X86055-P38	
修改	A	B	D	採用	工廠	✓	地盤	-	图纸名称	铝料加工图	復核	練松文 20220213	數量	-
日期	03.16	03.26	05.14	材料颜色		AL2:ECK3X10063S-XF1			材料	X86055	批准	林仁安 20220215	單件重量	- (KG)

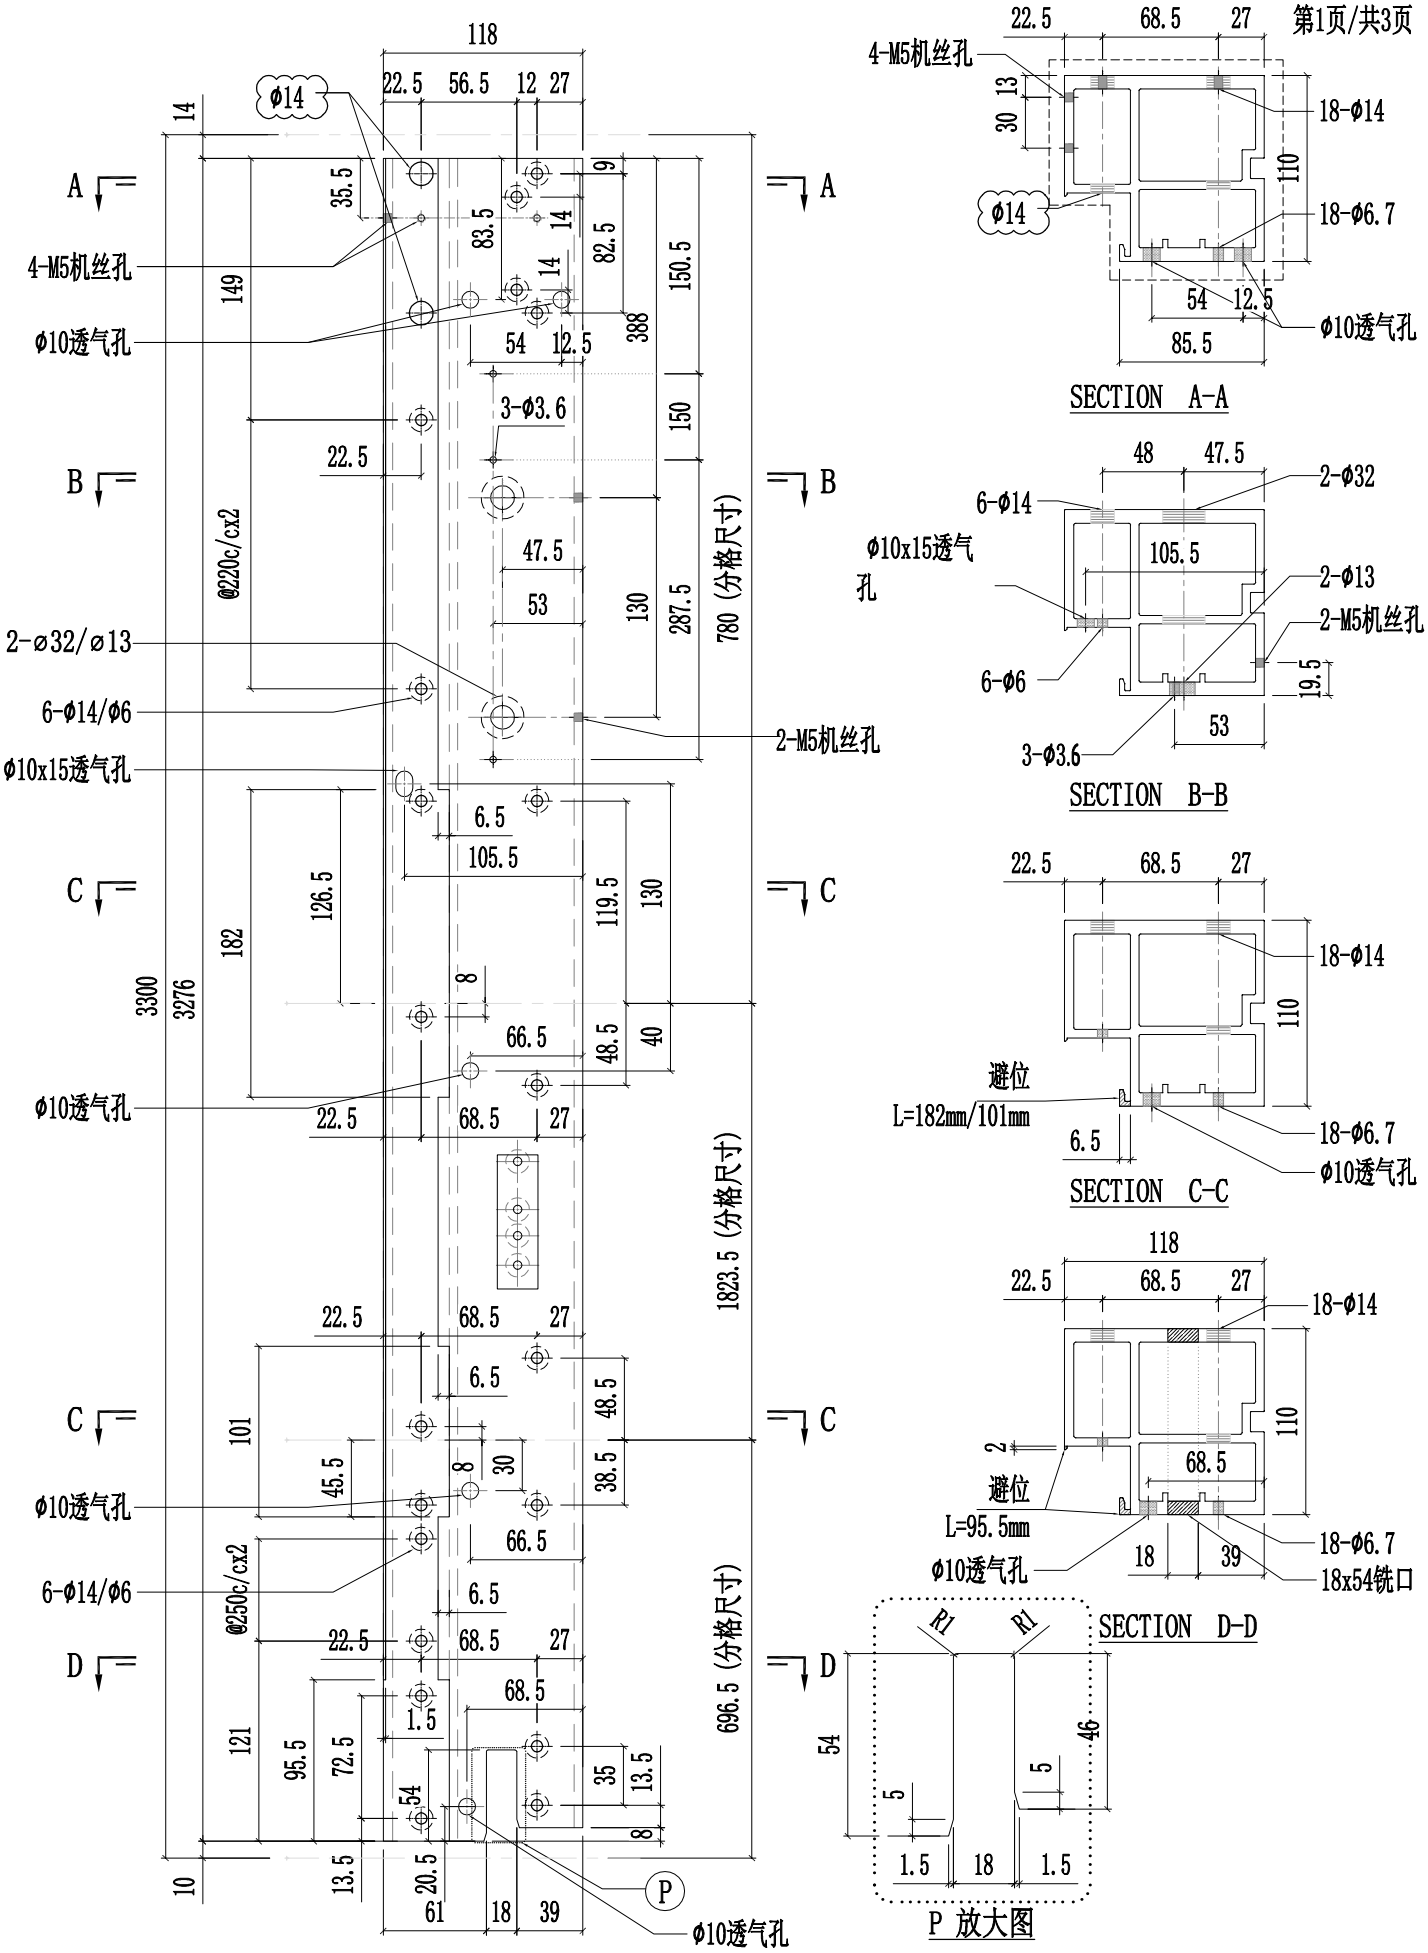


美特鋁質有限公司 MIDI Aluminium Fabricator Ltd.														
								工程號	J857	類別		物料號	-	
								地盤	啟德6552	制圖	陈梓豪	20220211	圖號	X86055-P38
修改	A	B	D	採用	工廠	✓	地盤	-	图纸名称	铝料加工图	復核	練松文	20220213	數量	-
日期	03.16	03.26	05.14	材料颜色		AL2:ECK3X10063S-XF1			材料	X86055	批准	林仁安	20220215	單件重量	- (KG)

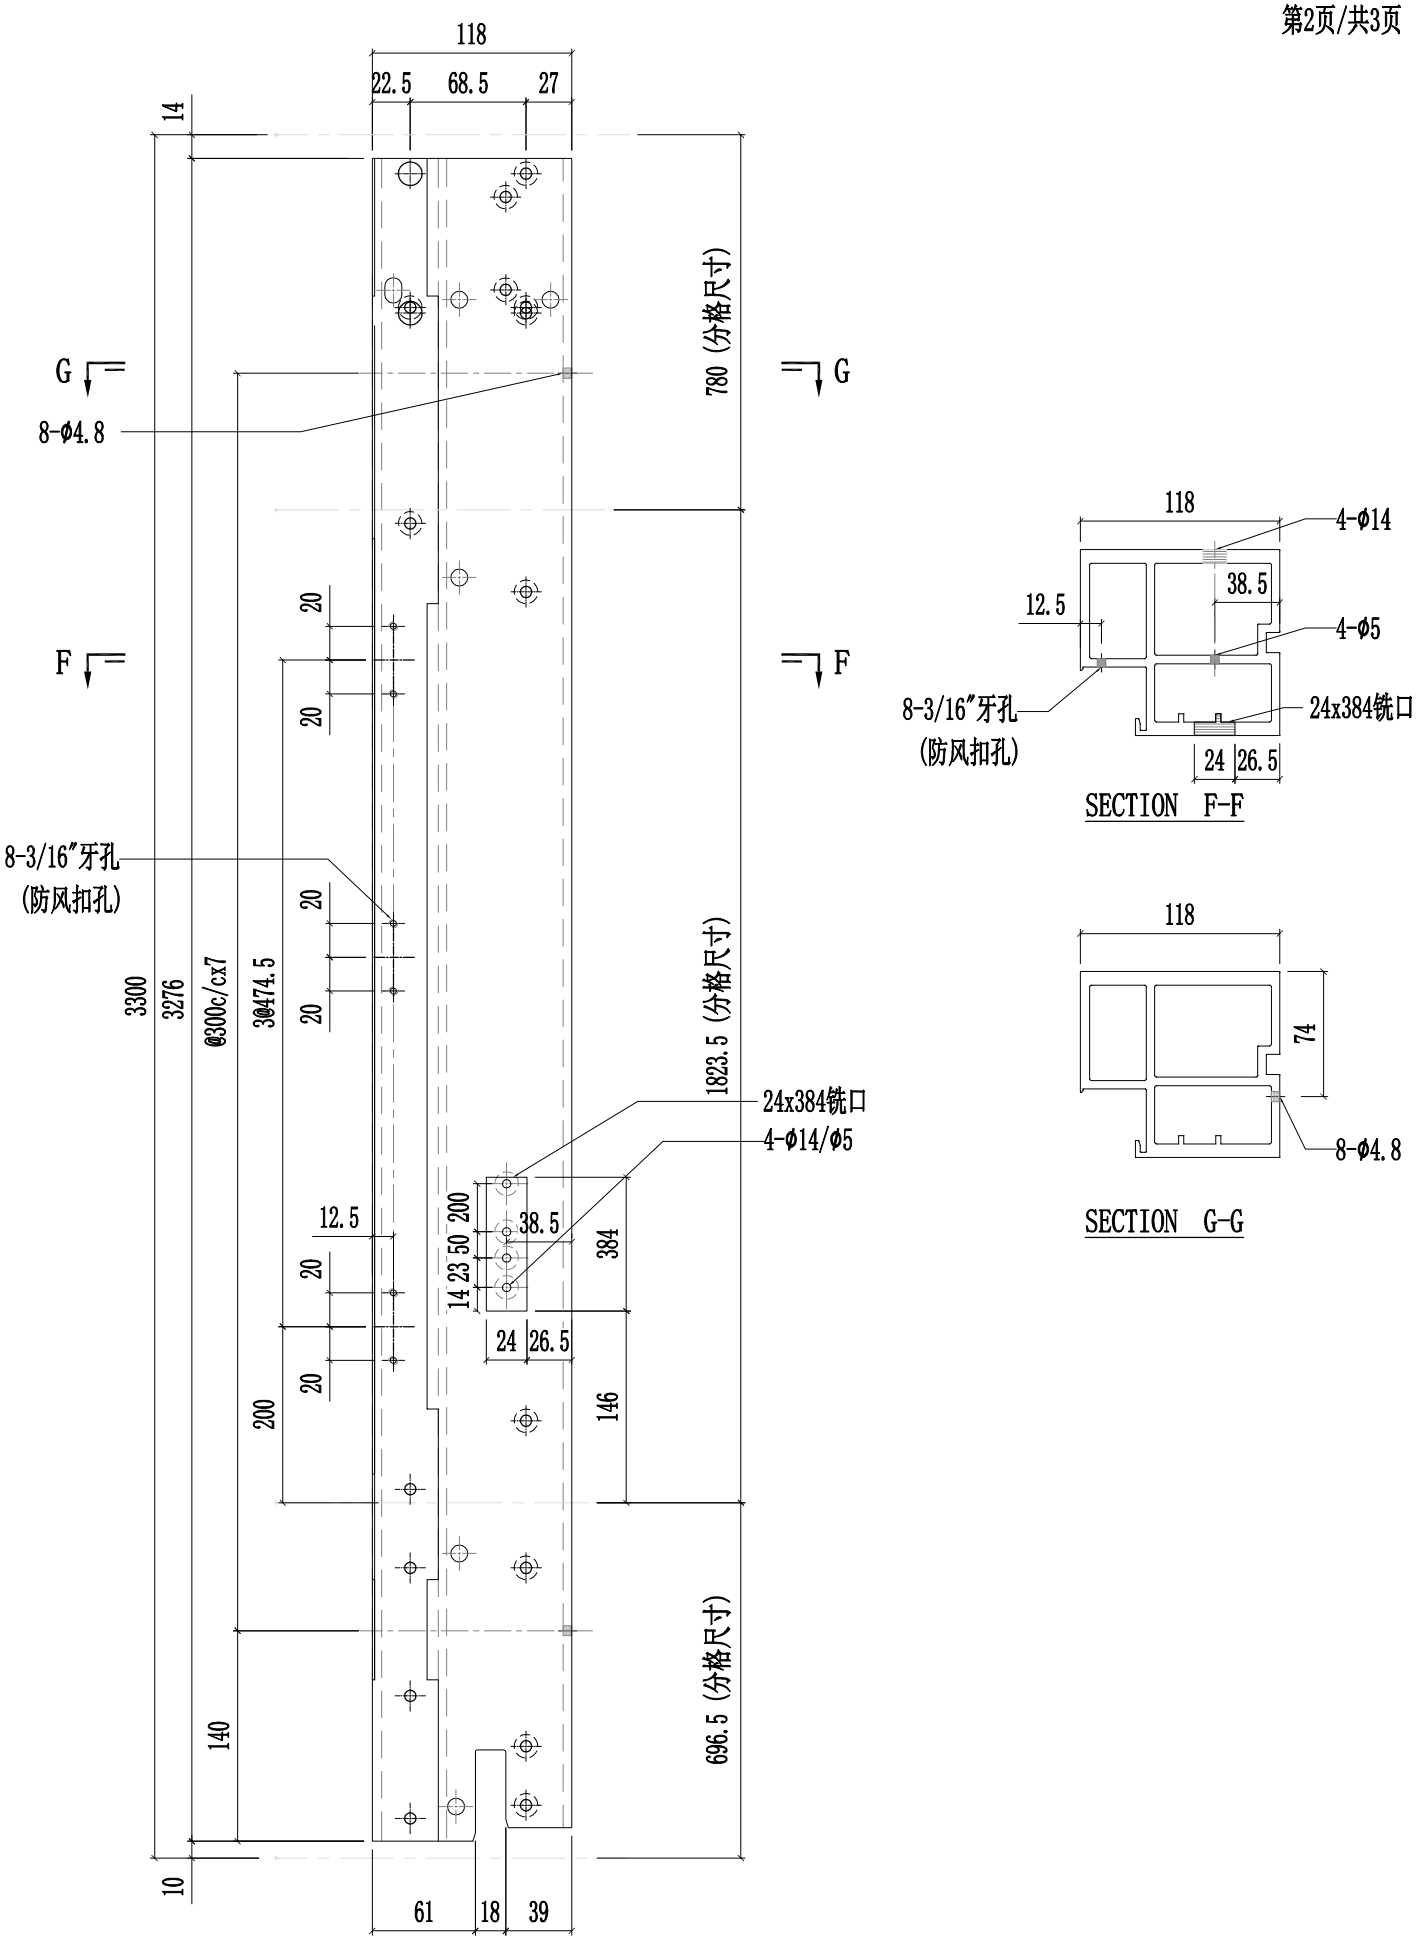


美特鋁質有限公司 MIDI Aluminium Fabricator Ltd.														
									工程號	J857	類別		物料號	-
									地盤	啟德6552	制圖	陈梓豪 20220211	圖號	X86055-P38
修改	A	B	D	採用	工廠	✓	地盤	-	图纸名称	铝料加工图	復核	練松文 20220213	數量	-
日期	03.16	04.20	05.14	材料颜色		AL2:ECK3X10063S-XF1			材料	X86055	批准	林仁安 20220215	單件重量	- (KG)

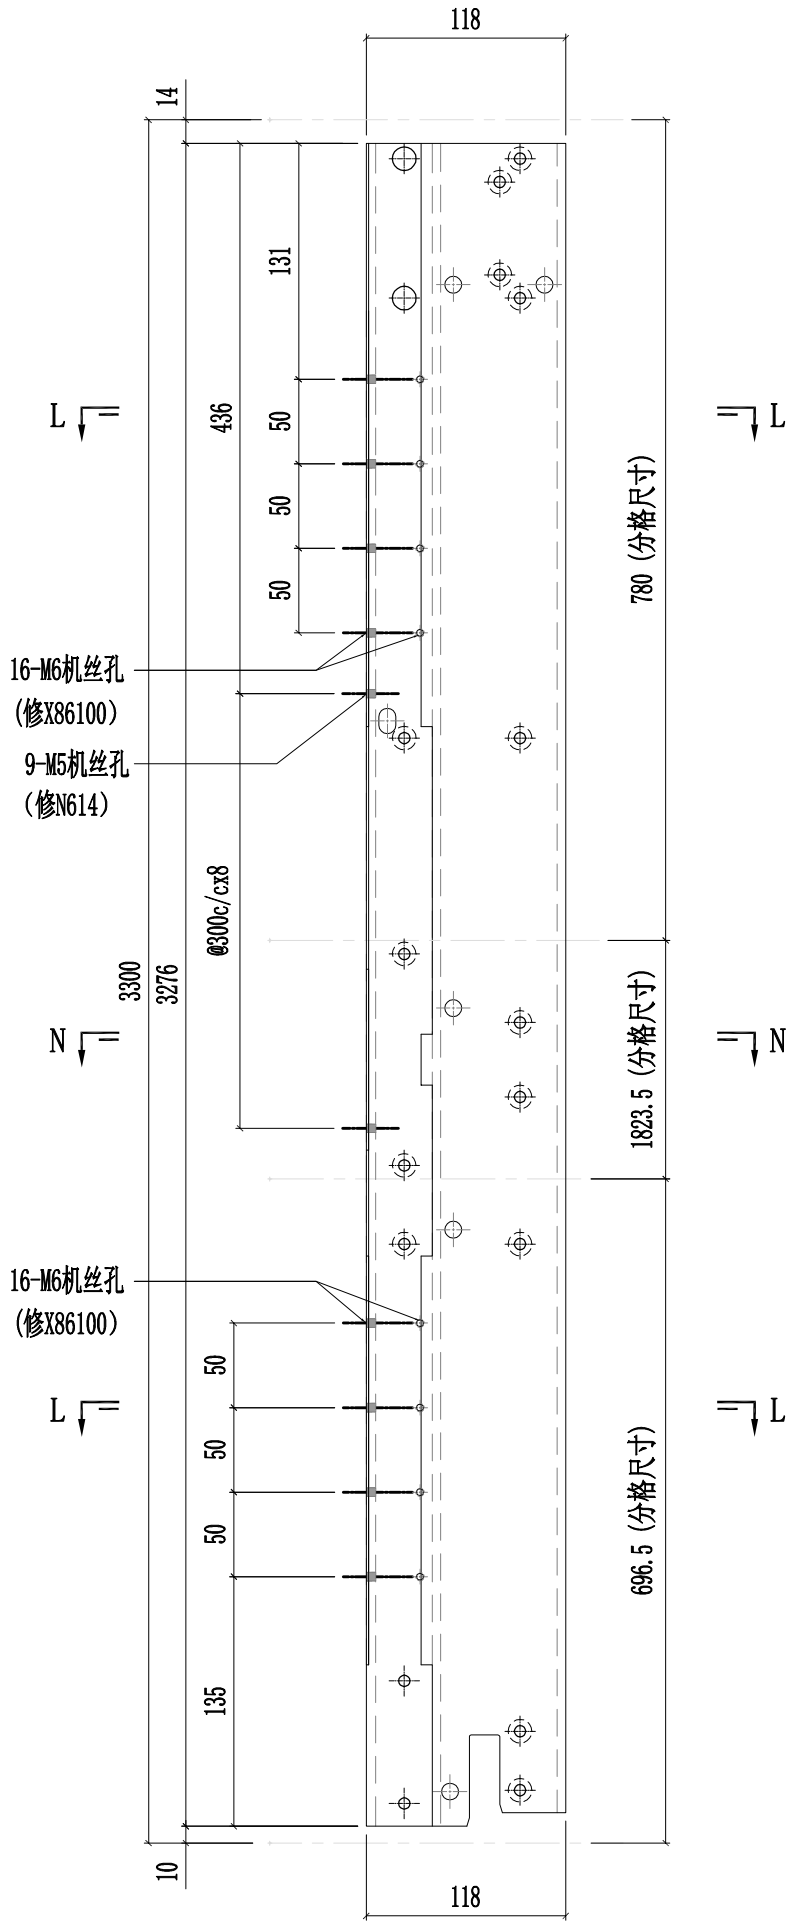

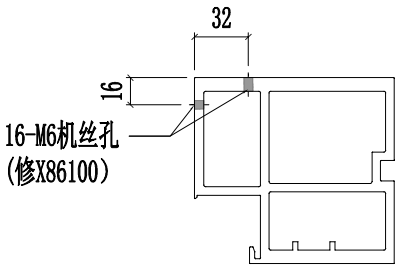


SECTION L-L

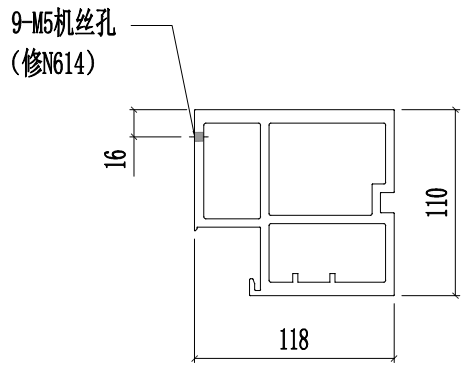



SECTION N-N

美特鋁質有限公司 MIDI Aluminium Fabricator Ltd.														
									工程號	J857	類別		物料號	-
									地盘	啟德6552	制圖	陈梓豪 20220211	圖號	X86055-P39
修改	A	B	D	採用	工廠	✓	地盤	-	图纸名称	铝料加工图	復核	練松文 20220213	數量	-
日期	03.16	03.26	05.14	材料颜色		AL2:ECK3X10063S-XF1			材料	X86055	批准	林仁安 20220215	單件重量	- (KG)

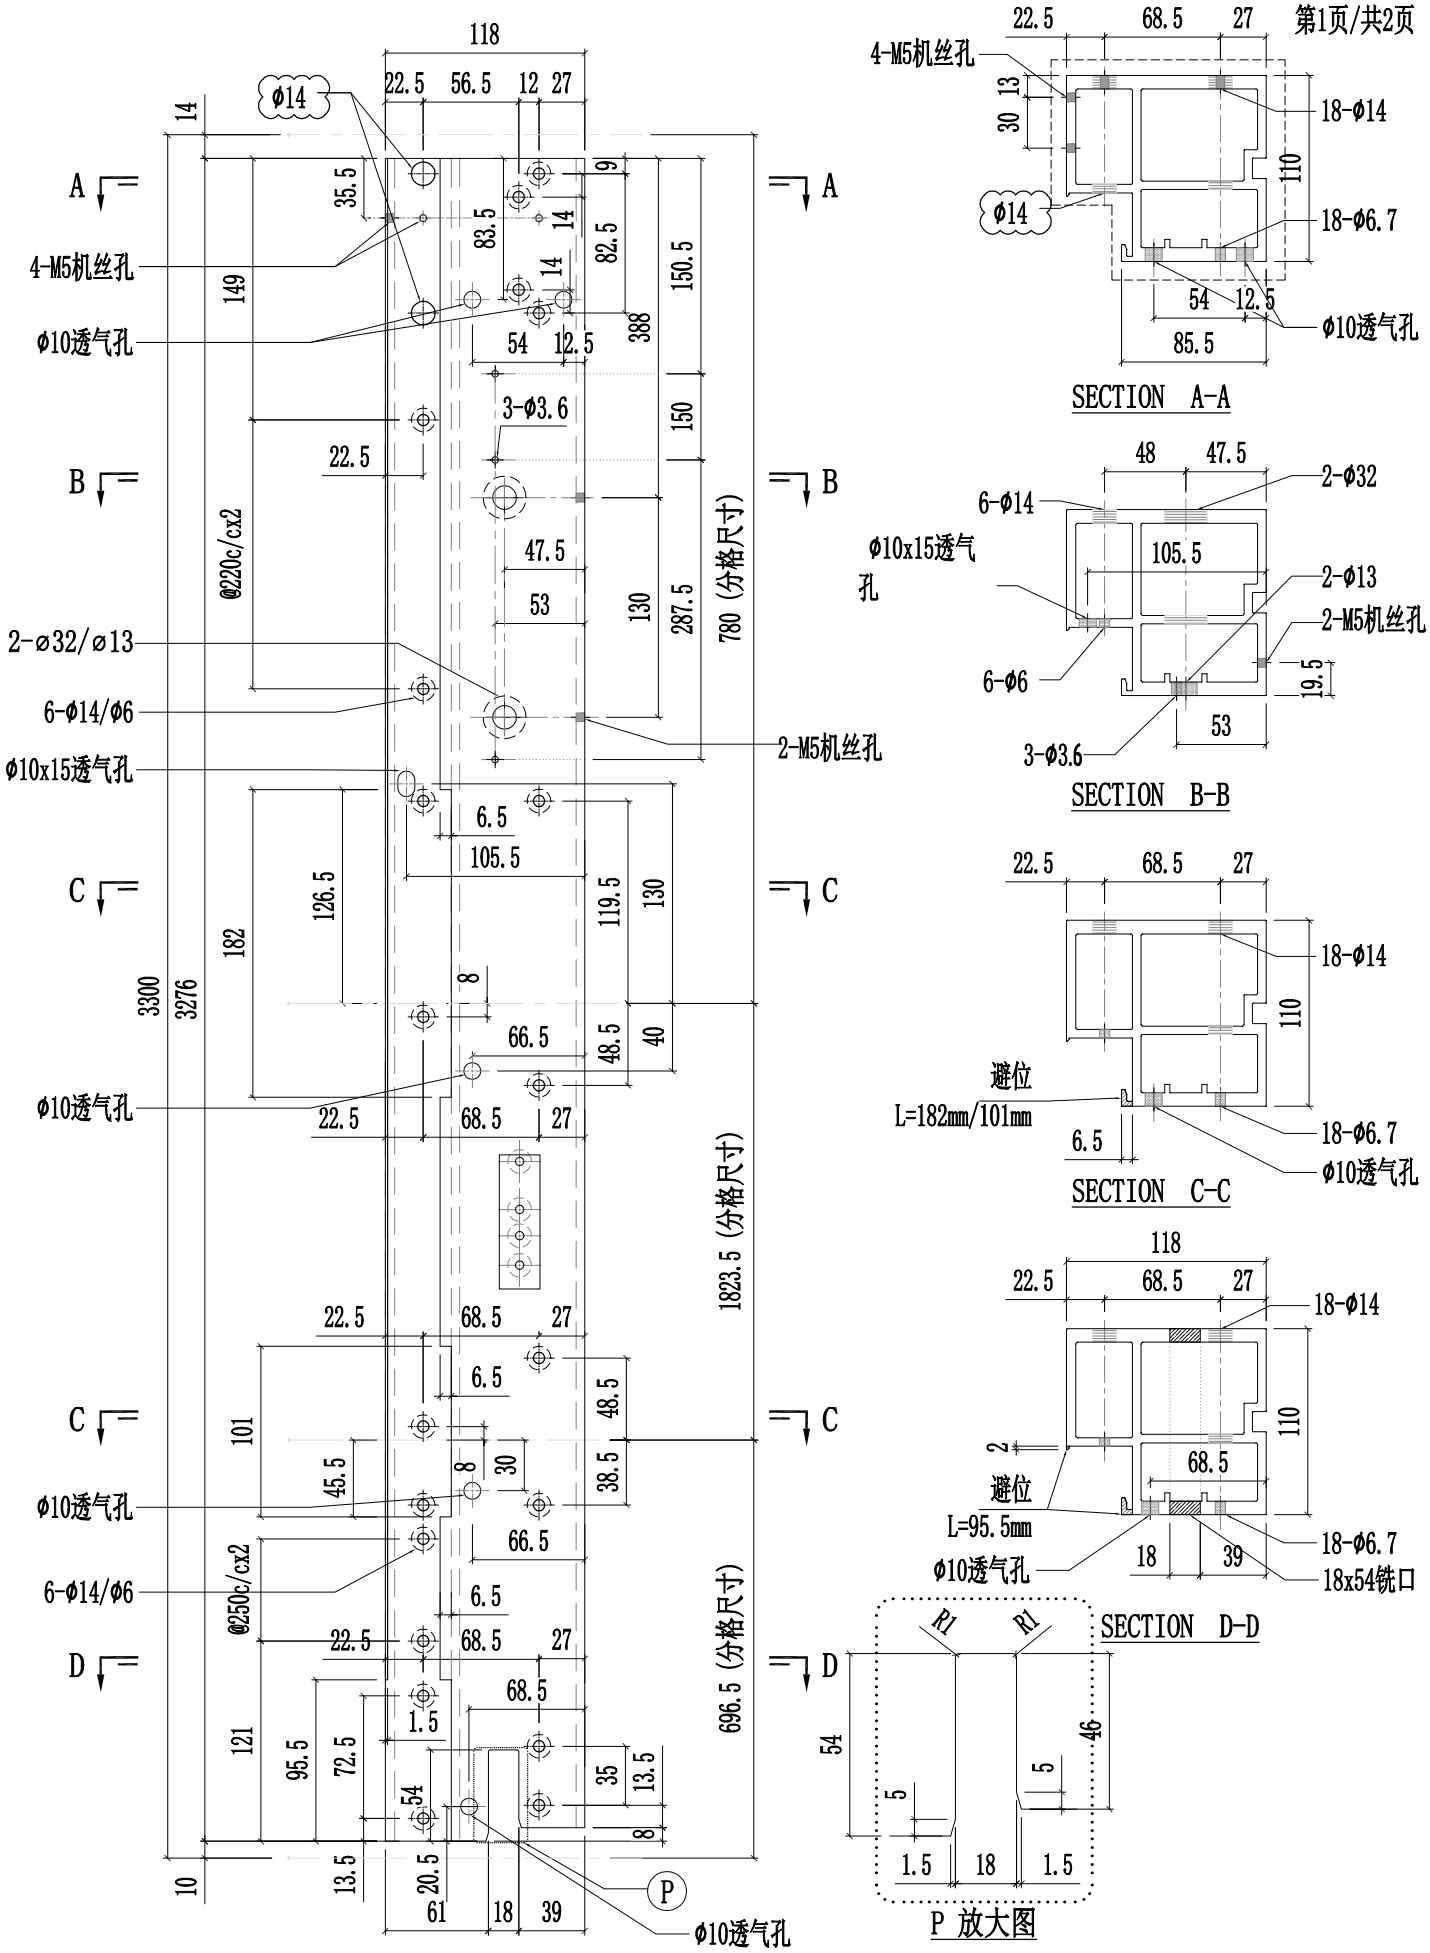


美特鋁質有限公司 MIDI Aluminium Fabricator Ltd.														
								工程號	J857	類別		物料號	-	
								地盤	啟德6552	制圖	陈梓豪	20220211	圖號	X86055-P39
修改	A	B	D	採用	工廠	✓	地盤	-	图纸名称	铝料加工图	復核	練松文	20220213	數量	-
日期	03.16	03.26	05.14	材料颜色		AL2:ECK3X10063S-XF1			材料	X86055	批准	林仁安	20220215	單件重量	- (KG)

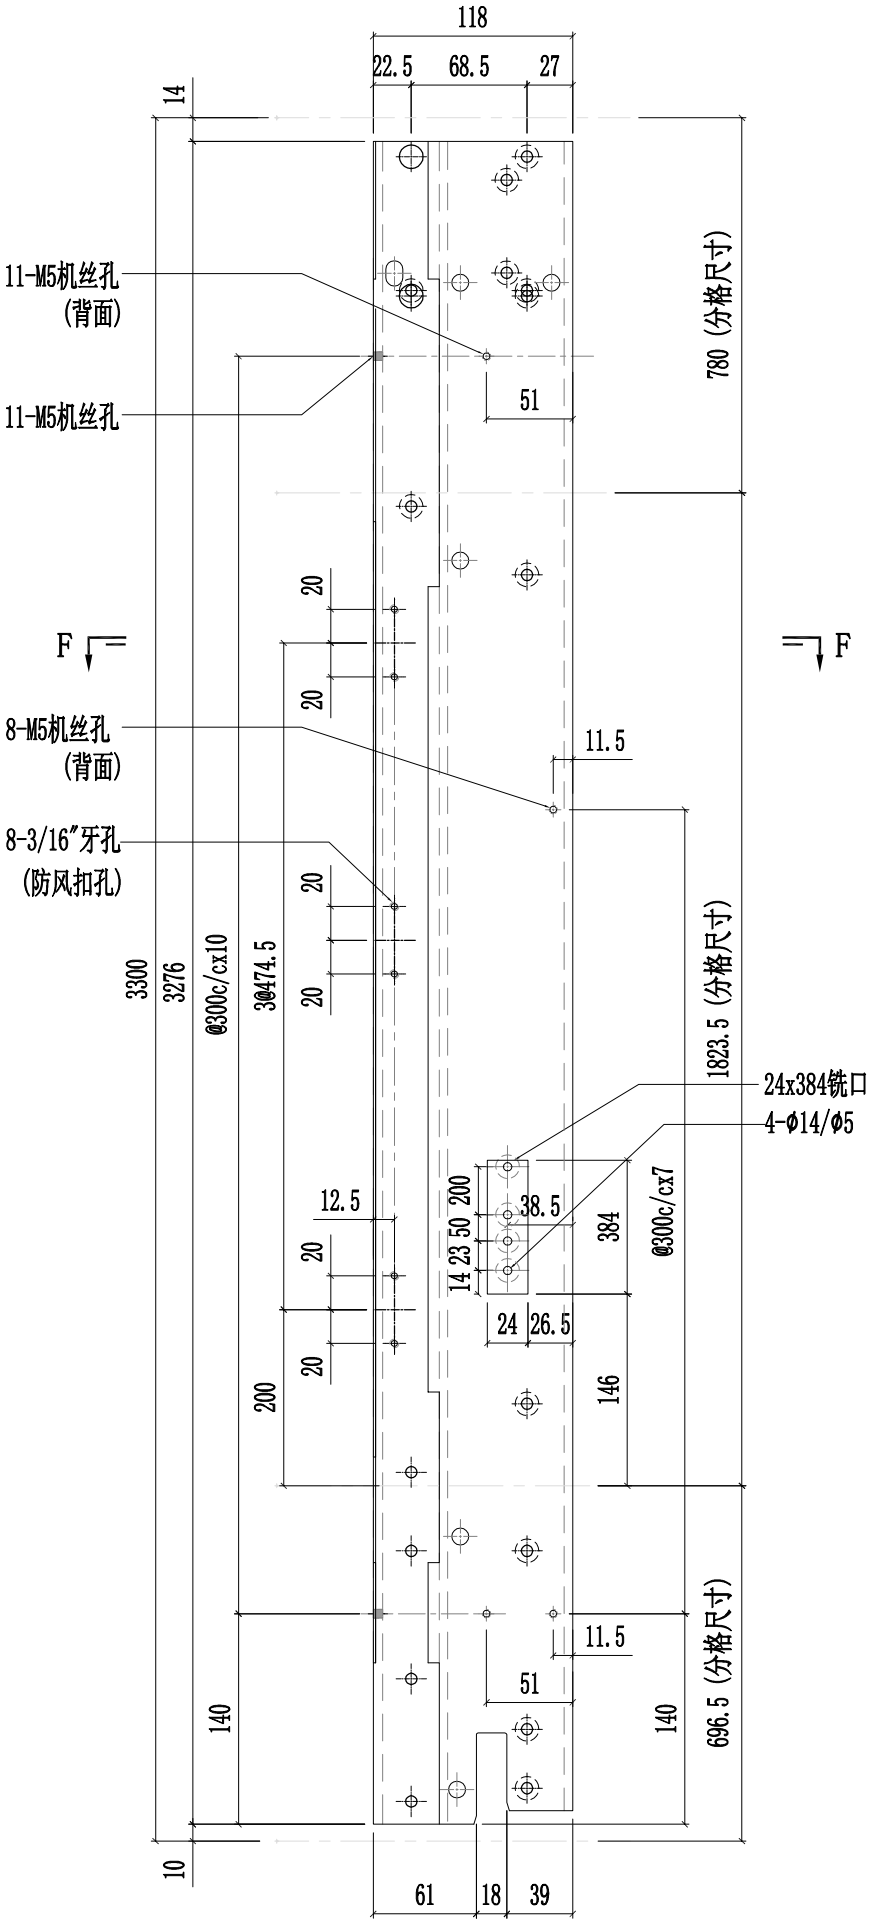

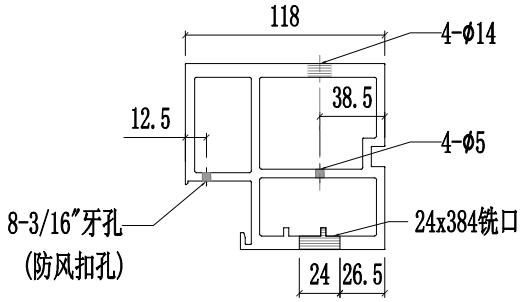


SECTION F-F

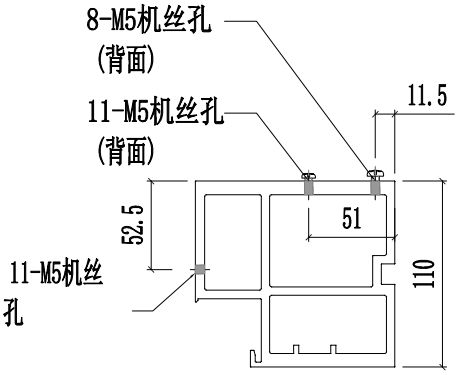


SECTION G-G


美特鋁質有限公司 MIDI Aluminium Fabricator Ltd.														
修改	A	B	D	採用	工廠	✓	地盤	-	工程號	J857	類別		物料號	-		
日期	03.16	03.26	05.14	材料顏色	AL2:ECK3X10063S-XF1				地盤	啟德6552	制圖	陳梓豪 20220211	圖號	X86055-P40
									图纸名称	铝料加工图	復核	練松文 20220213	數量	-
									材料	X86055	批准	林仁安 20220215	單件重量	- (KG)

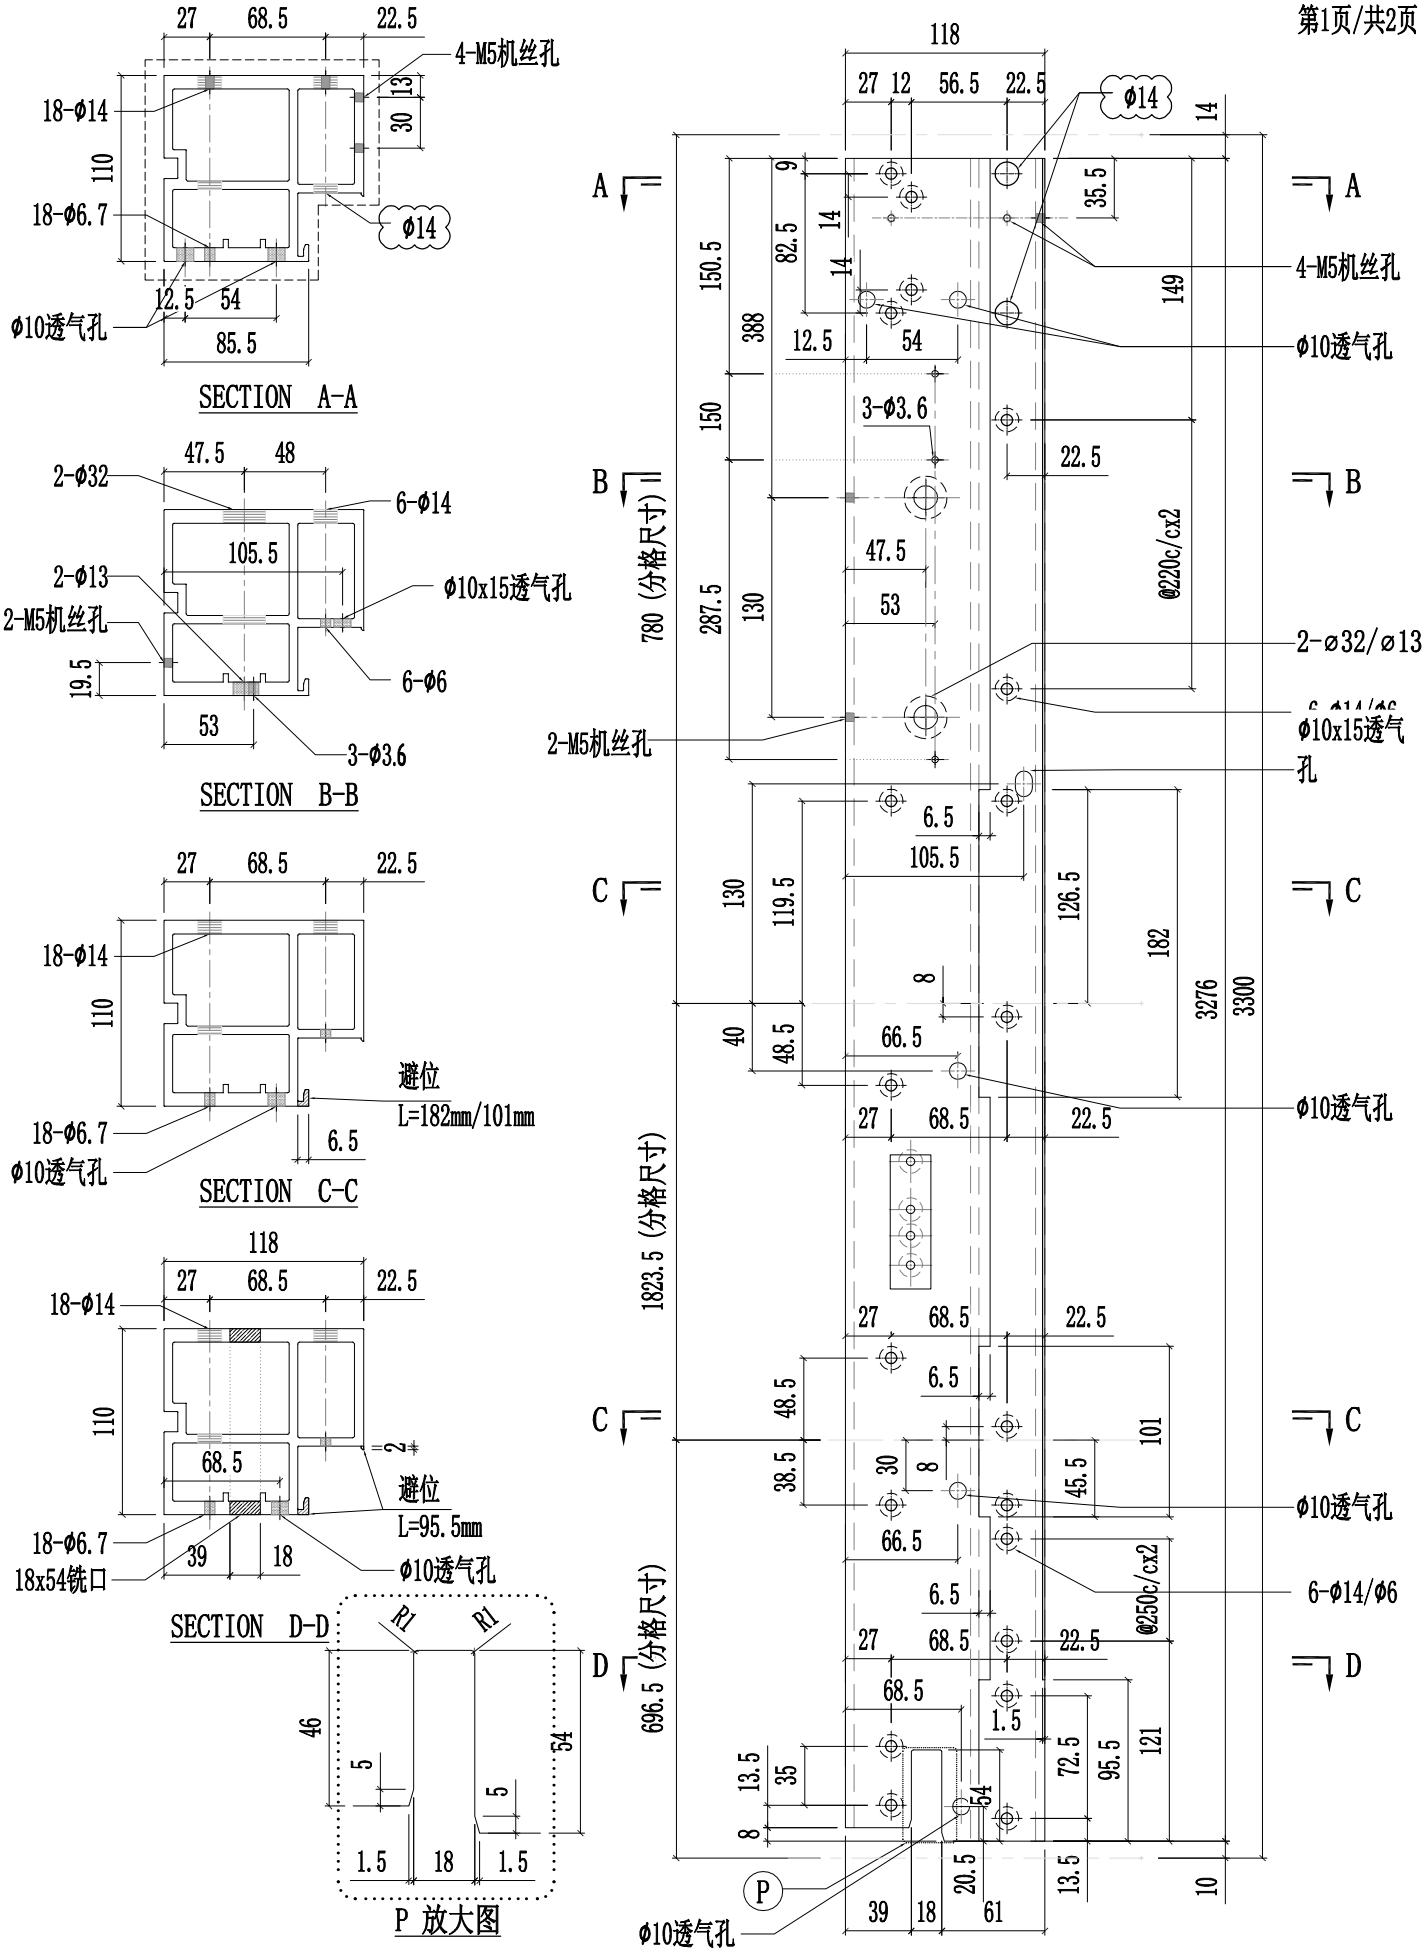


美特鋁質有限公司 MIDI Aluminium Fabricator Ltd.														
修改	A	B	D	採用	工廠	✓	地盤	-	工程號	J857	類別		物料號	-		
日期	03.16	03.26	05.14	材料顏色	AL2:ECK3X10063S-XF1				地盤	啟德6552	制圖	陳梓豪 20220211	圖號	X86055-P40
									图纸名称	铝料加工图	復核	練松文 20220213	數量	-
									材料	X86055	批准	林仁安 20220215	單件重量	- (KG)

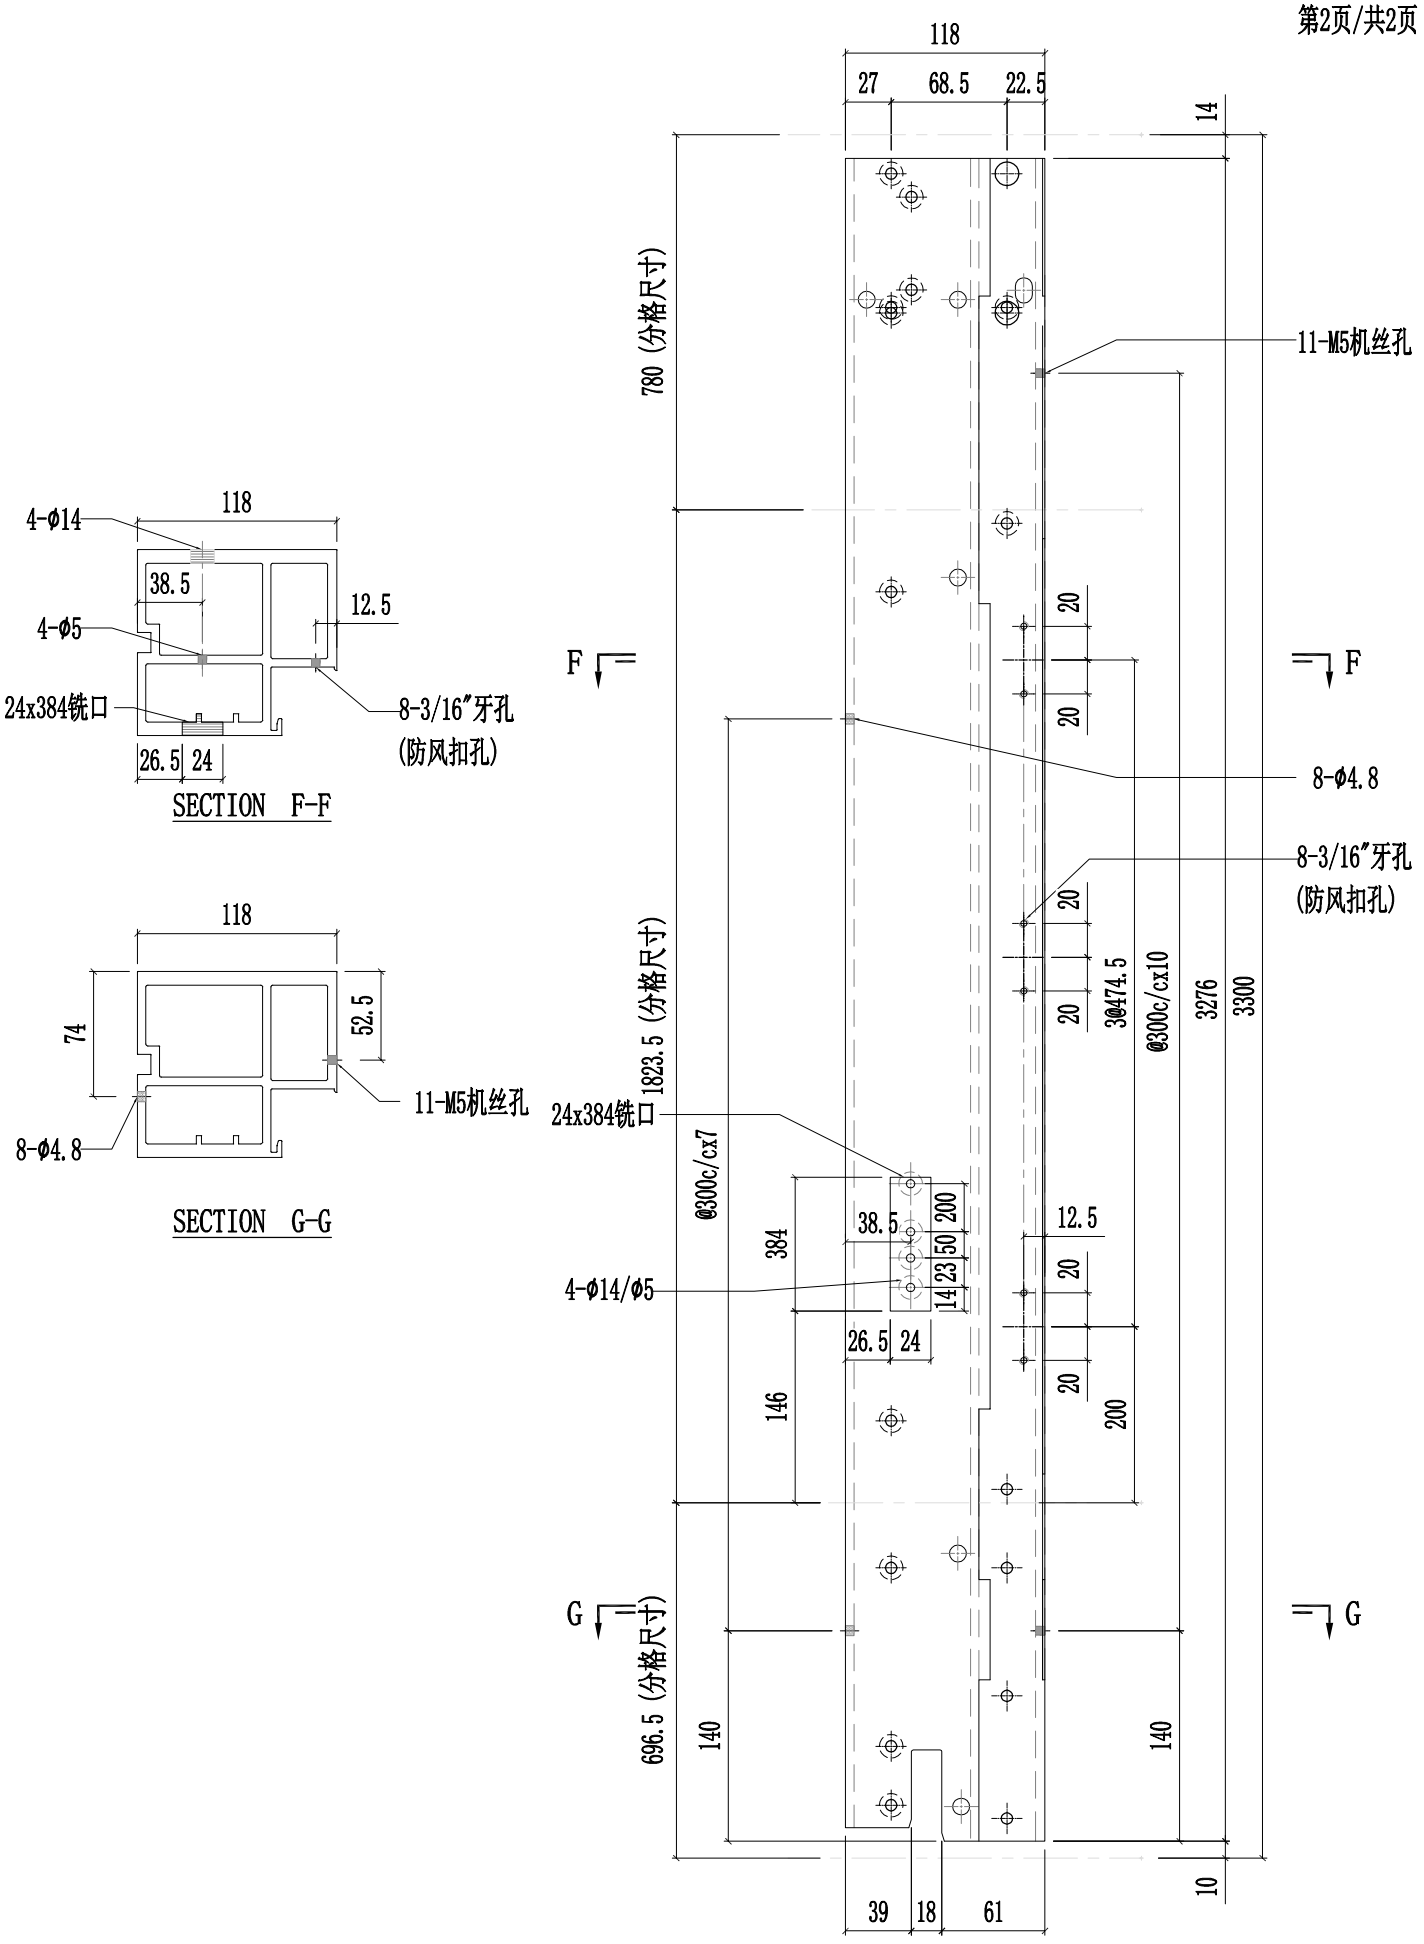


美特鋁質有限公司 MIDI Aluminium Fabricator Ltd.														
修改	A	B	C	採用	工廠	✓	地盤	-	工程號	J857	類別		物料號	-		
日期	03.16	03.26	05.14	材料顏色	AL2:ECK3X10063S-XF1				地盤	啟德6552	制圖	陳梓豪	20220211	圖號	X86055-P41
									图纸名称	铝料加工图	復核	練松文	20220213	數量	-
									材料	X86055	批准	林仁安	20220215	單件重量	- (KG)

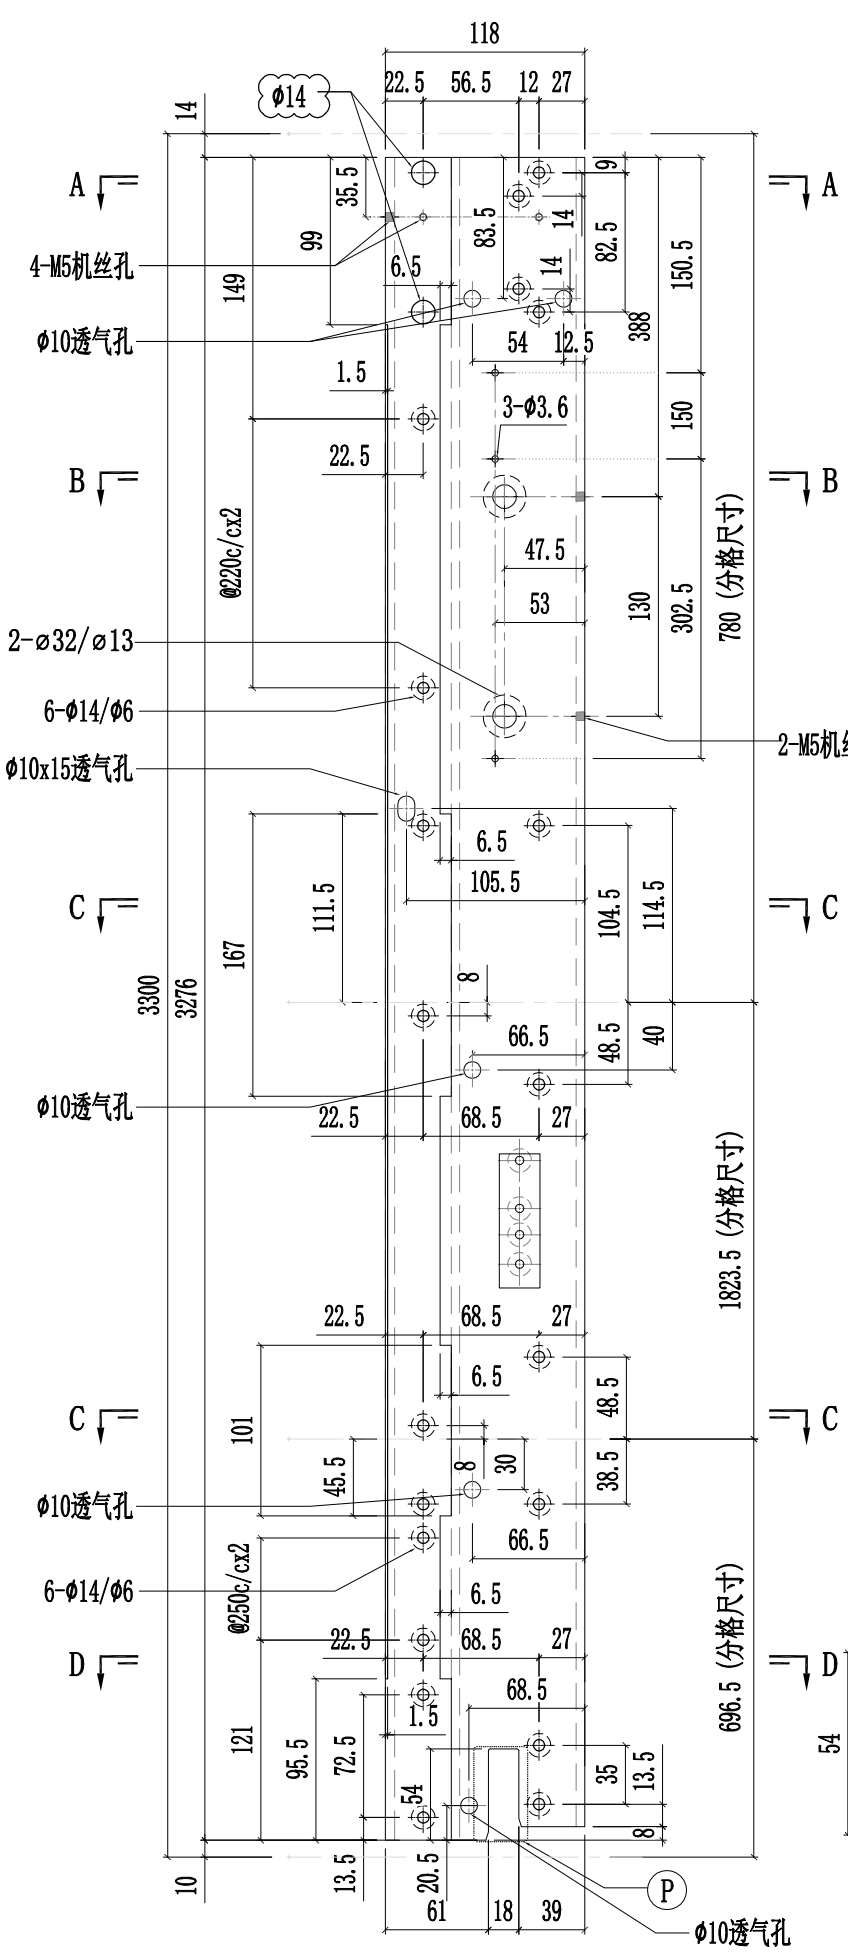


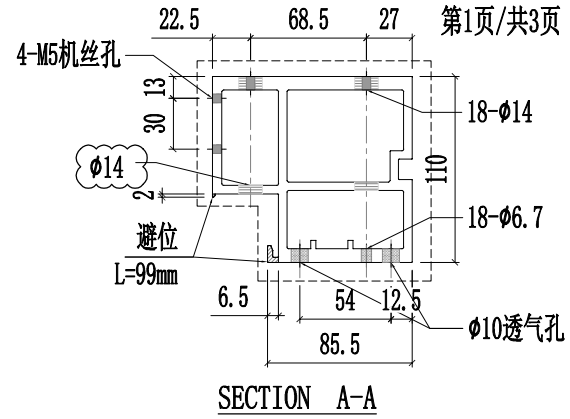


SECTION A-A

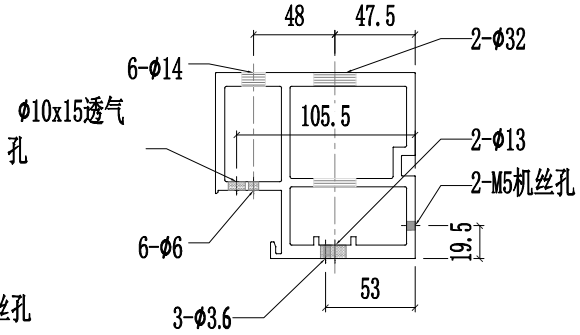


SECTION B-B

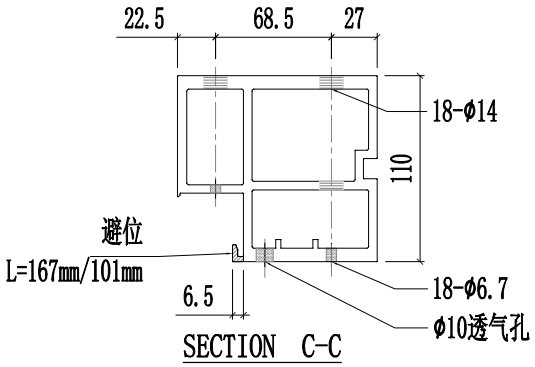

SECTION C-C

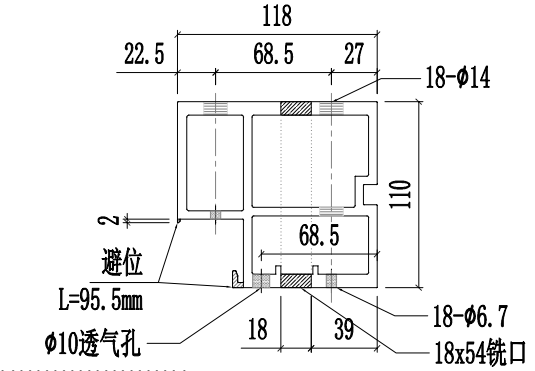


SECTION D-D

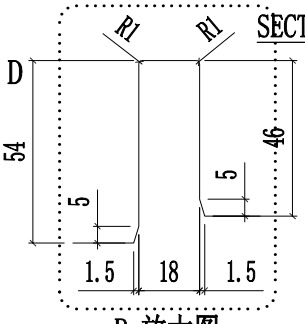


P 放大图

美特鋁質有限公司 MIDI Aluminium Fabricator Ltd.														
								工程號	J857	類別		物料號	-	
								地盤	啟德6552	制圖	陈梓豪	20220211	圖號	X86055-P41
修改	A	B	D	採用	工廠	✓	地盤	-	图纸名称	铝料加工图	復核	練松文	20220213	數量	-
日期	03.16	03.26	05.14	材料颜色		AL2:ECK3X10063S-XF1			材料	X86055	批准	林仁安	20220215	單件重量	- (KG)

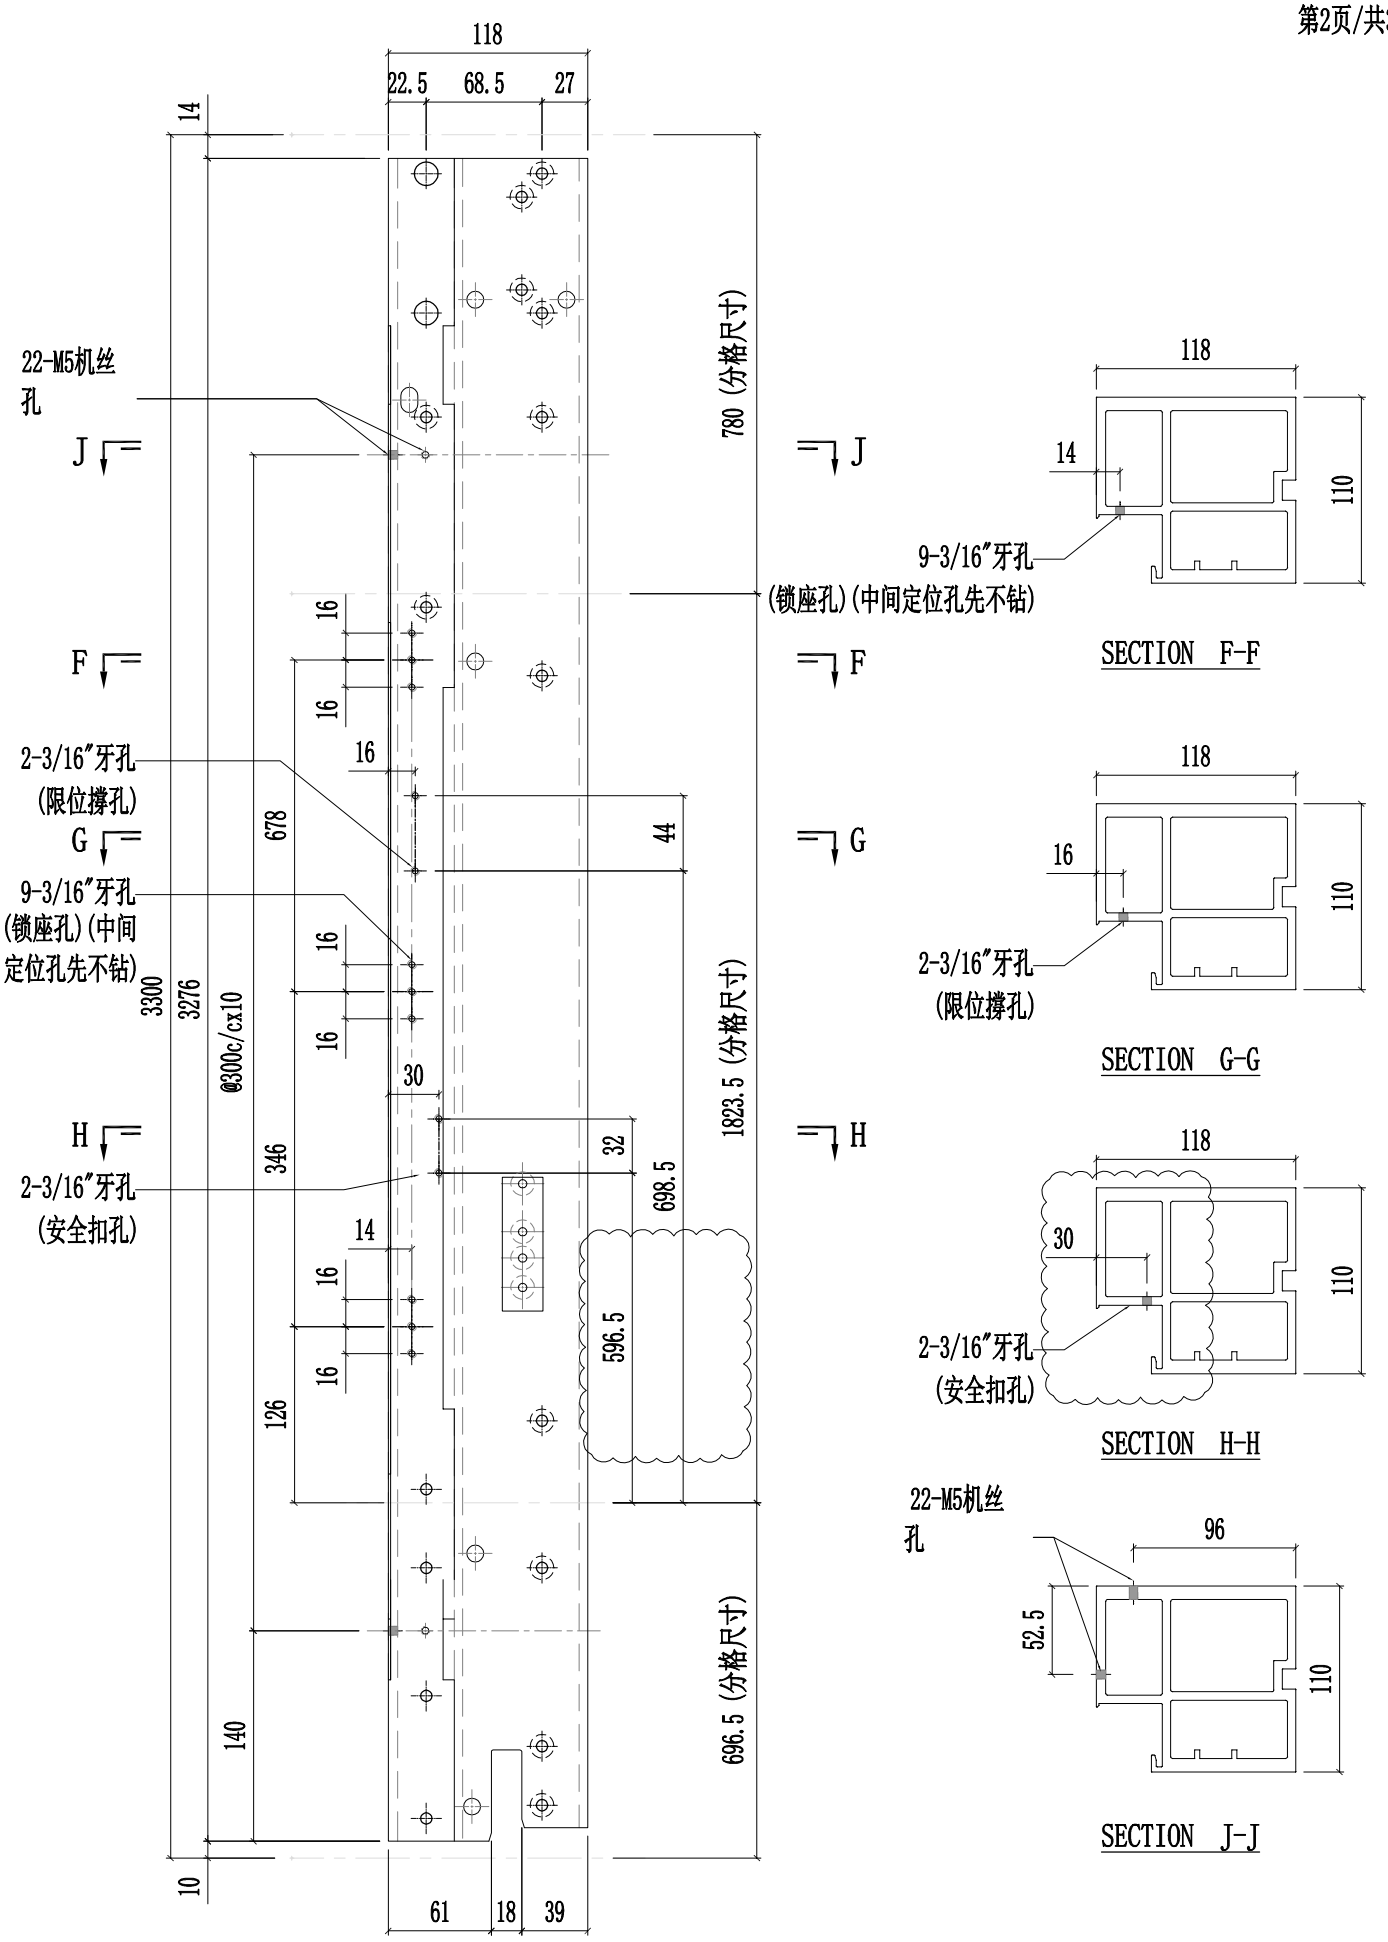



美特鋁質有限公司 MIDI Aluminium Fabricator Ltd.														
工程號	J857	類別		物料號	-									
地盤	啟德6552	制圖	陈梓豪	20220211	圖號	X86055-P41								
图纸名称	铝料加工图	復核	練松文	20220213	數量	-								
材料	X86055	批准	林仁安	20220215	單件重量	- (KG)								

修改	A	B	D	採用	工廠	✓	地盤	-
日期	03.16	03.26	05.14	材料顏色	AL2:ECK3X10063S-XF1			

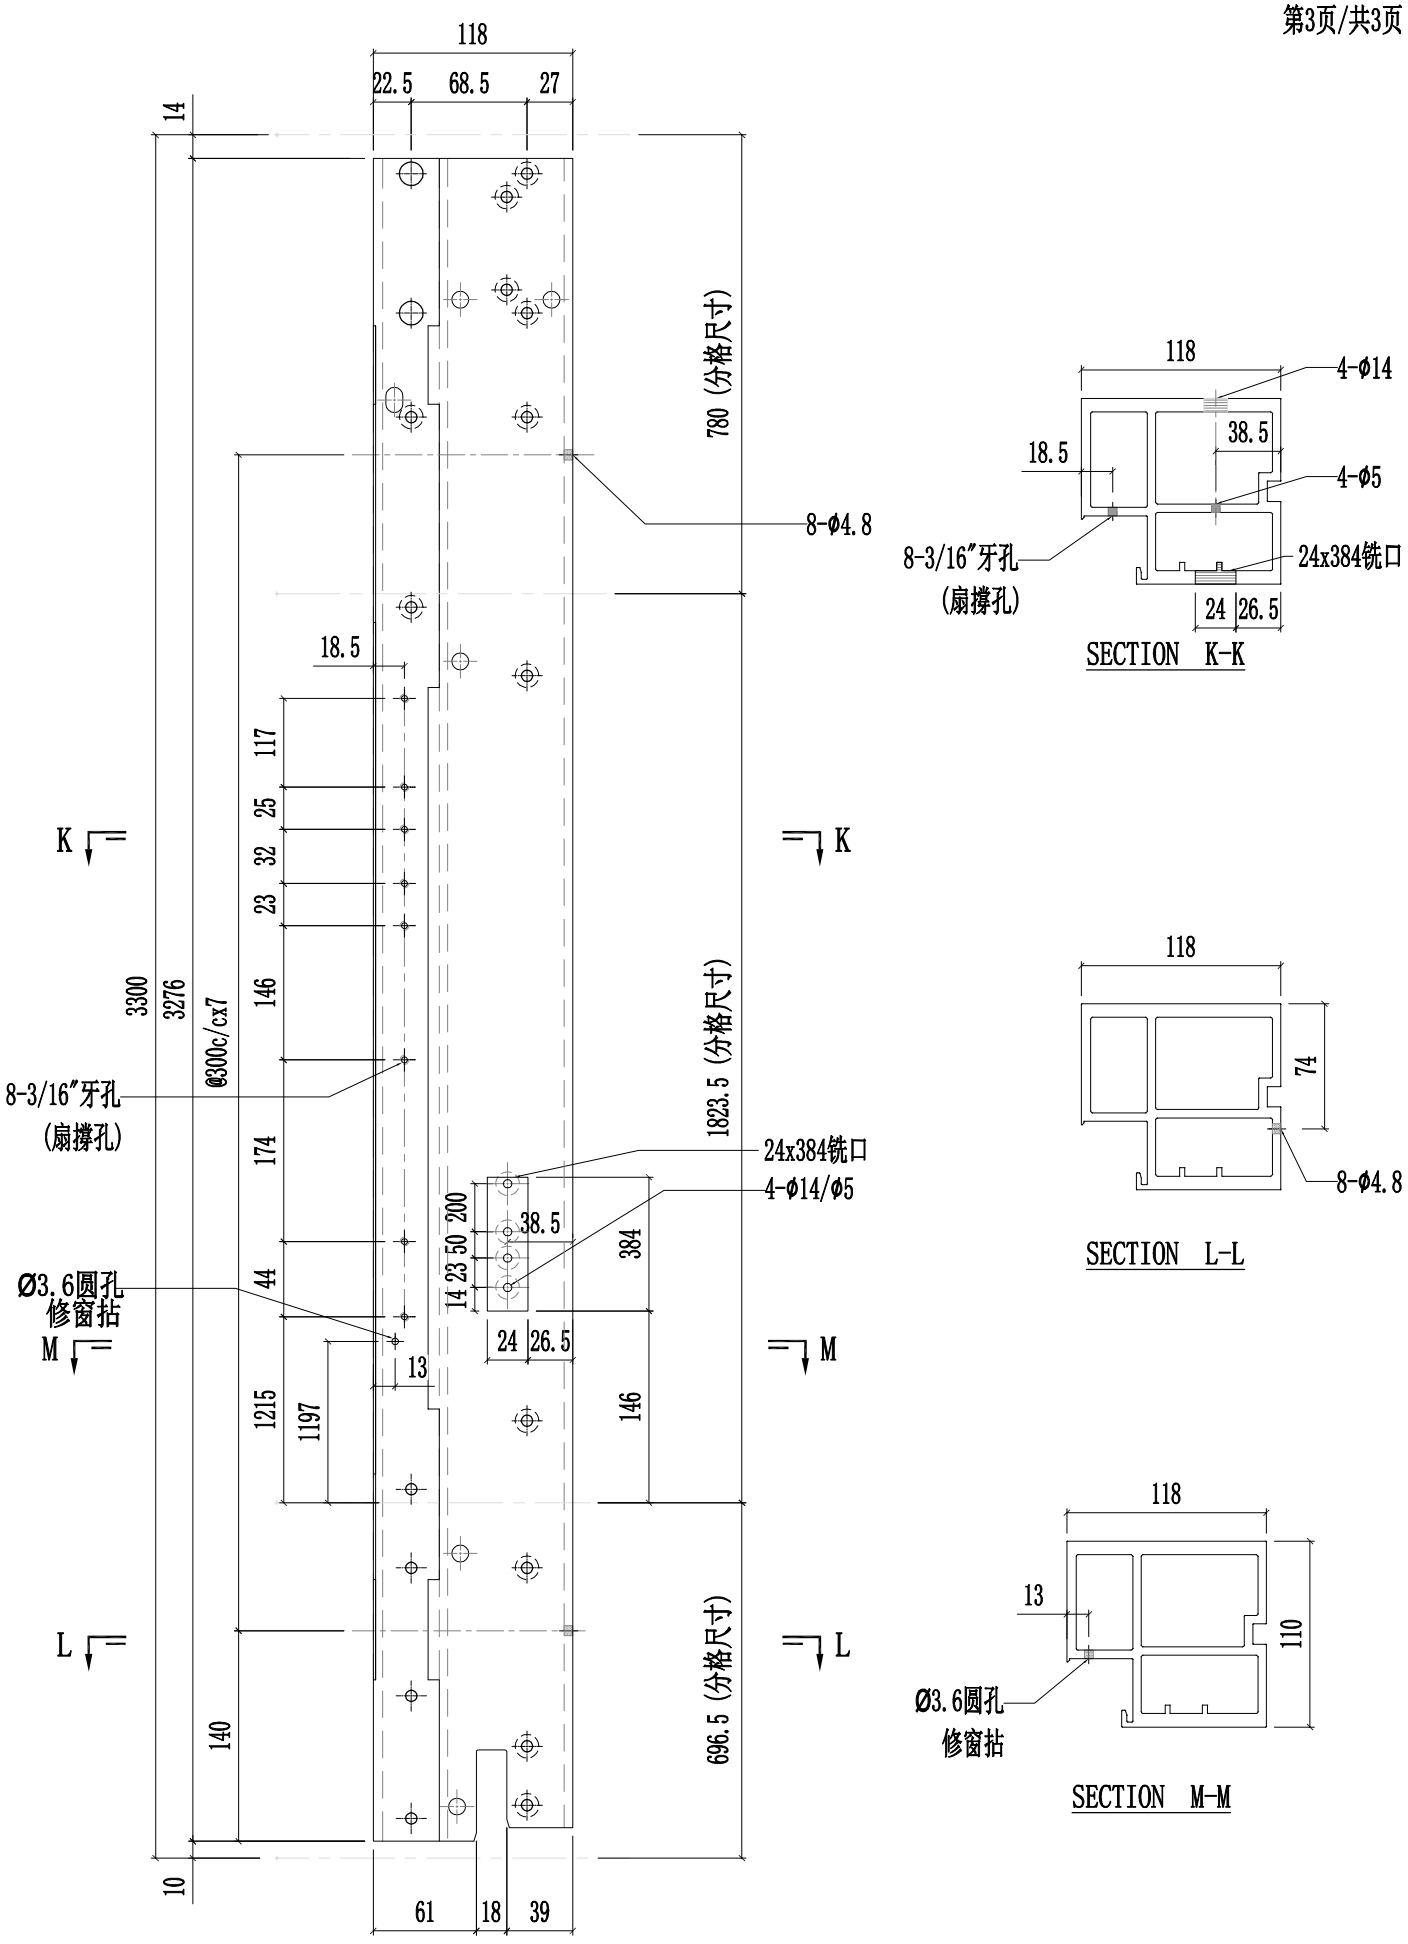


美特鋁質有限公司 MIDI Aluminium Fabricator Ltd.														
修改	A	B	C	採用	工廠	✓	地盤	-	工程號	J857	類別		物料號	-		
日期	03.16	03.26	05.14	材料顏色	AL2:ECK3X10063S-XF1				地盤	啟德6552	制圖	陳梓豪	20220211	圖號	X86055-P42
									图纸名称	铝料加工图	復核	練松文	20220213	數量	-
									材料	X86055	批准	林仁安	20220215	單件重量	- (KG)

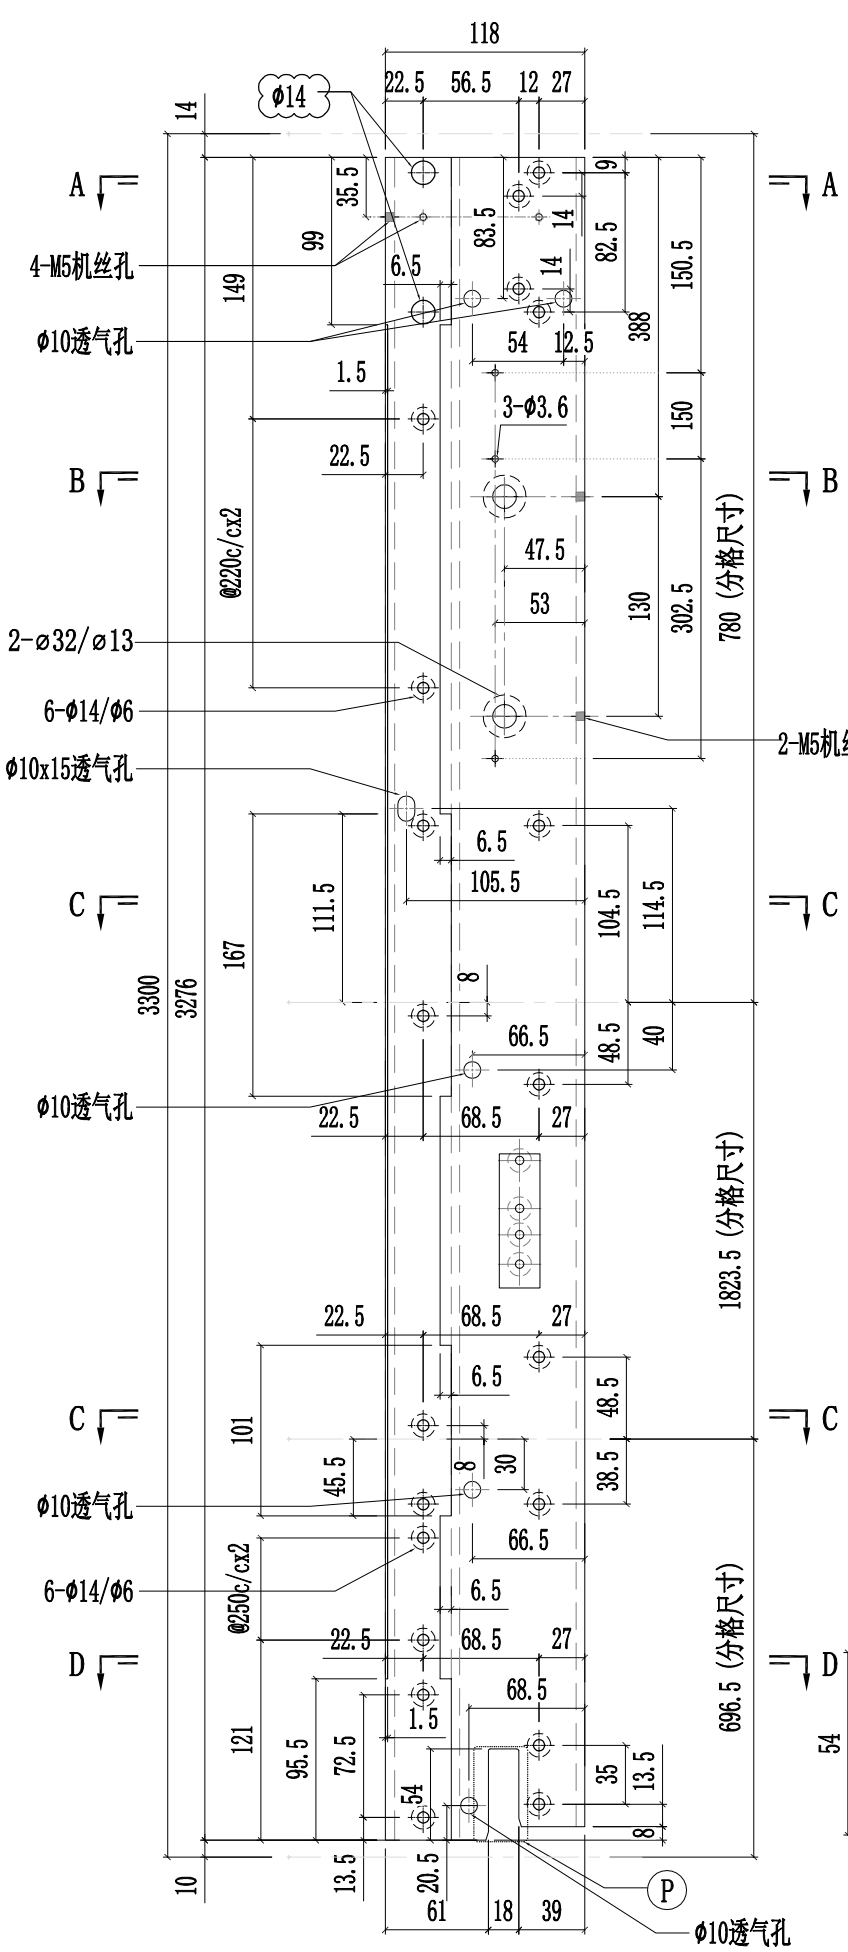


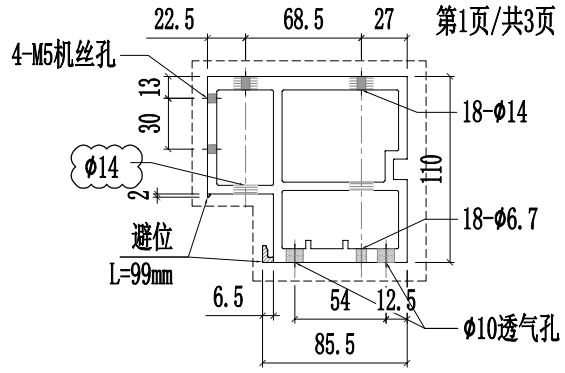


SECTION A-A

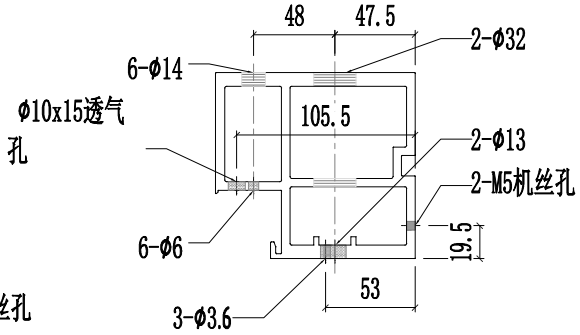


SECTION B-B

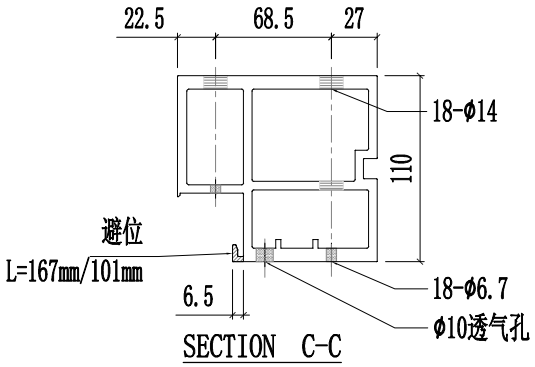

SECTION C-C

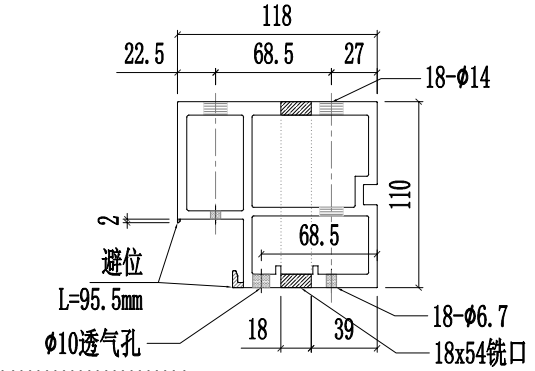


SECTION D-D

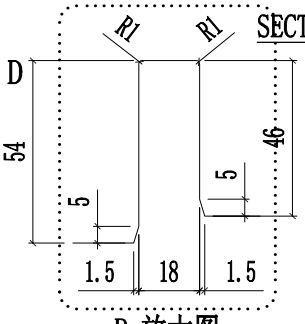



P 放大图

美特鋁質有限公司 MIDI Aluminium Fabricator Ltd.														
								工程號	J857	類別		物料號	-	
								地盤	啟德6552	制圖	陈梓豪	20220211	圖號	X86055-P42
修改	A	B	C	採用	工廠	✓	地盤	-	图纸名称	铝料加工图	復核	練松文	20220213	數量	-
日期	03.16	03.26	05.14	材料颜色		AL2:ECK3X10063S-XF1			材料	X86055	批准	林仁安	20220215	單件重量	- (KG)

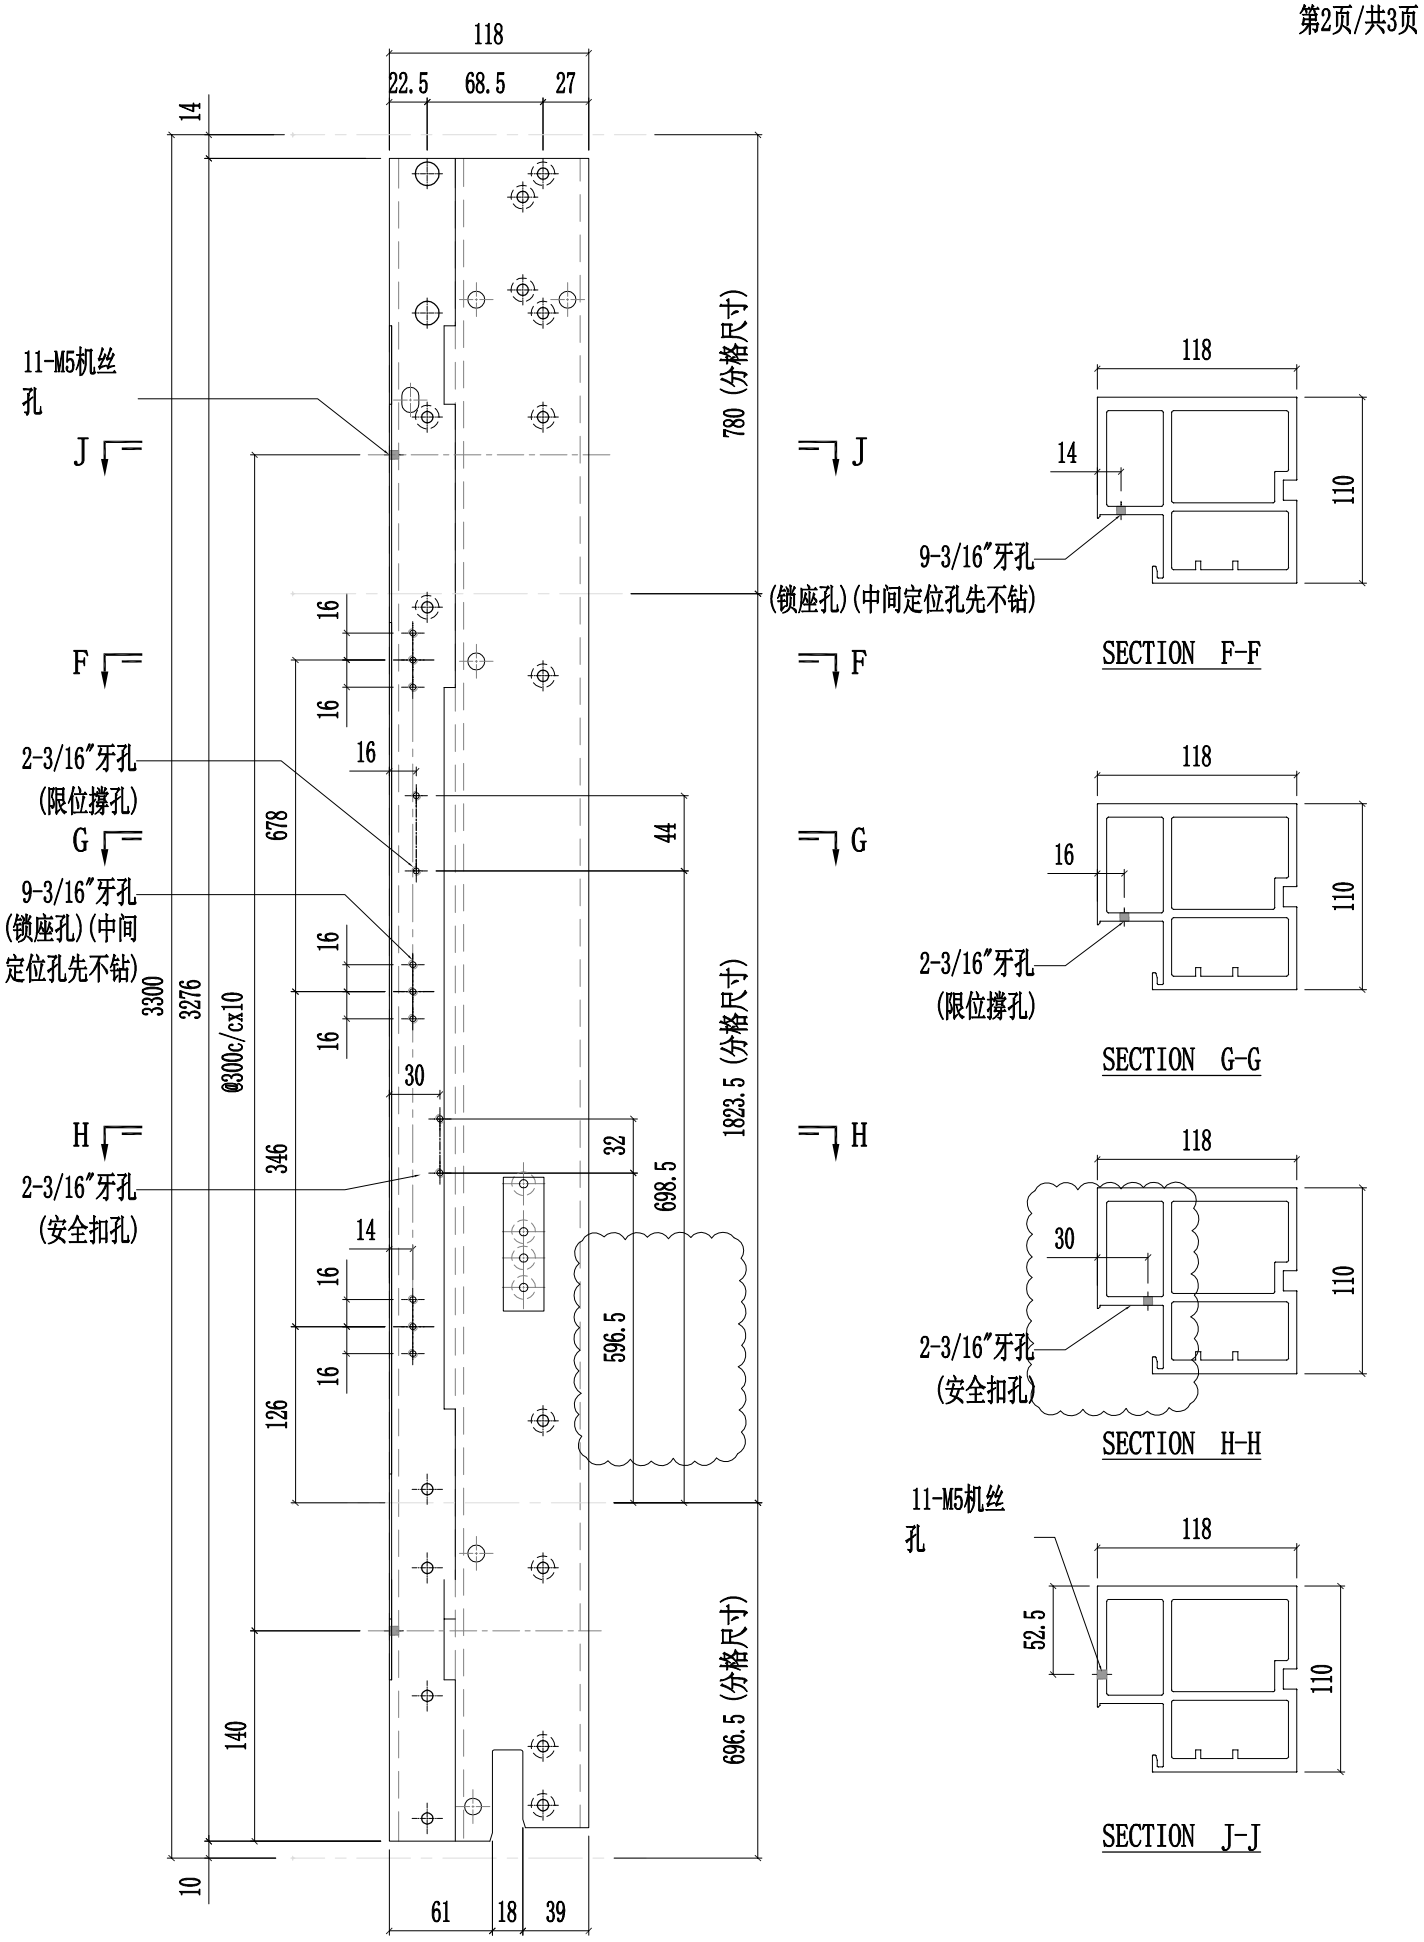


美特鋁質有限公司 MIDI Aluminium Fabricator Ltd.														
工程號	J857	類別		物料號	-									
地盤	啟德6552	制圖	陈梓豪	20220211	圖號	X86055-P42								
修改	A	B	C	採用	工廠	✓	地盤	-	图纸名称	铝料加工图	復核	練松文	20220213	數量	-
日期	03.16	03.26	05.14	材料颜色	AL2:ECK3X10063S-XF1				材料	X86055	批准	林仁安	20220215	單件重量	- (KG)

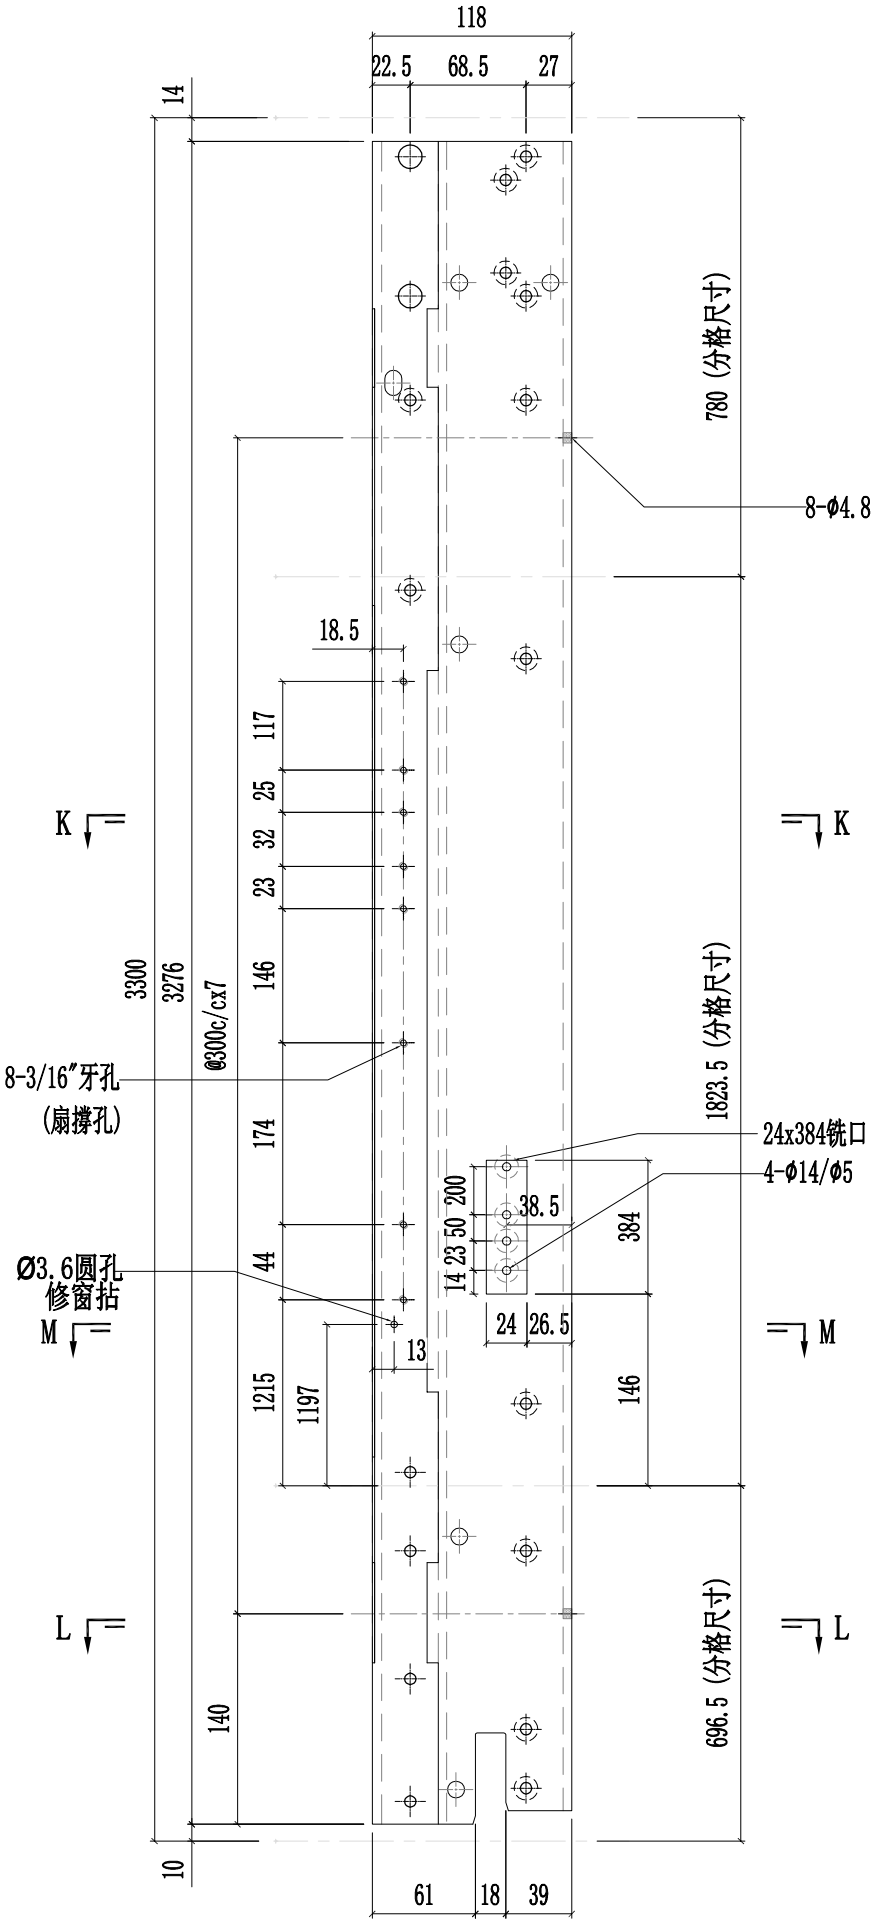


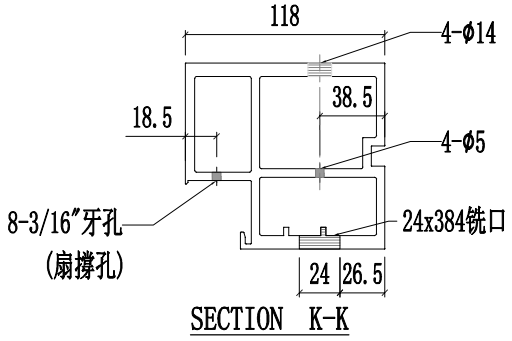

SECTION K-K

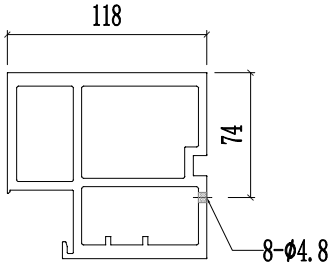


SECTION L-L

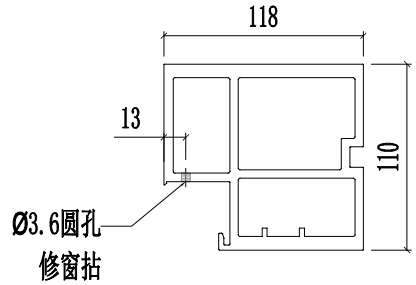


SECTION M-M


美特鋁質有限公司 MIDI Aluminium Fabricator Ltd.														
修改	A	B	C	採用	工廠	✓	地盤	-	工程號	J857	類別		物料號	-		
日期	03.16	03.26	05.14	材料顏色	AL2:ECK3X10063S-XF1				地盤	啟德6552	制圖	陳梓豪 20220211	圖號	X86055-P43
									图纸名称	铝料加工图	復核	練松文 20220213	數量	-
									材料	X86055	批准	林仁安 20220215	單件重量	- (KG)

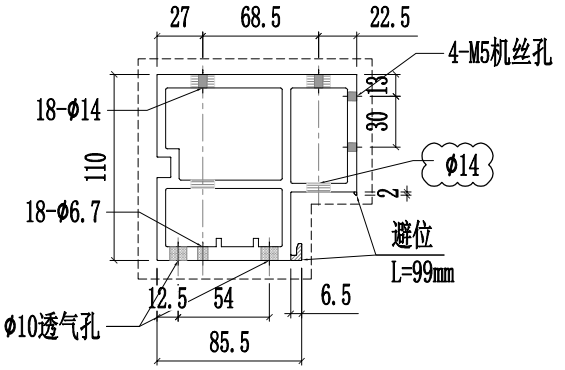


SECTION A-A

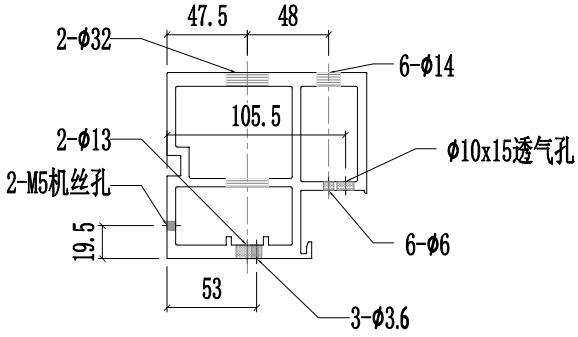


SECTION B-B

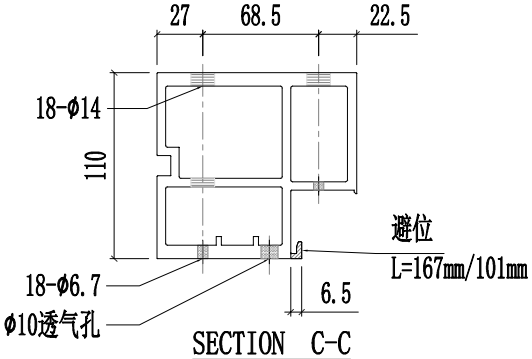


SECTION C-C

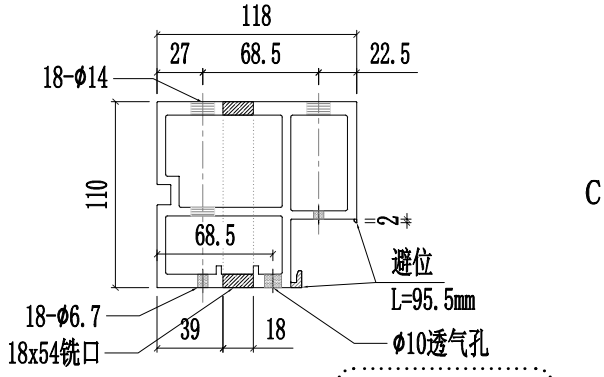

SECTION D-D

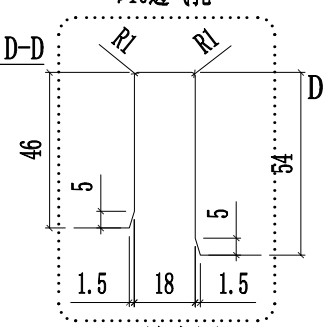


P 放大图

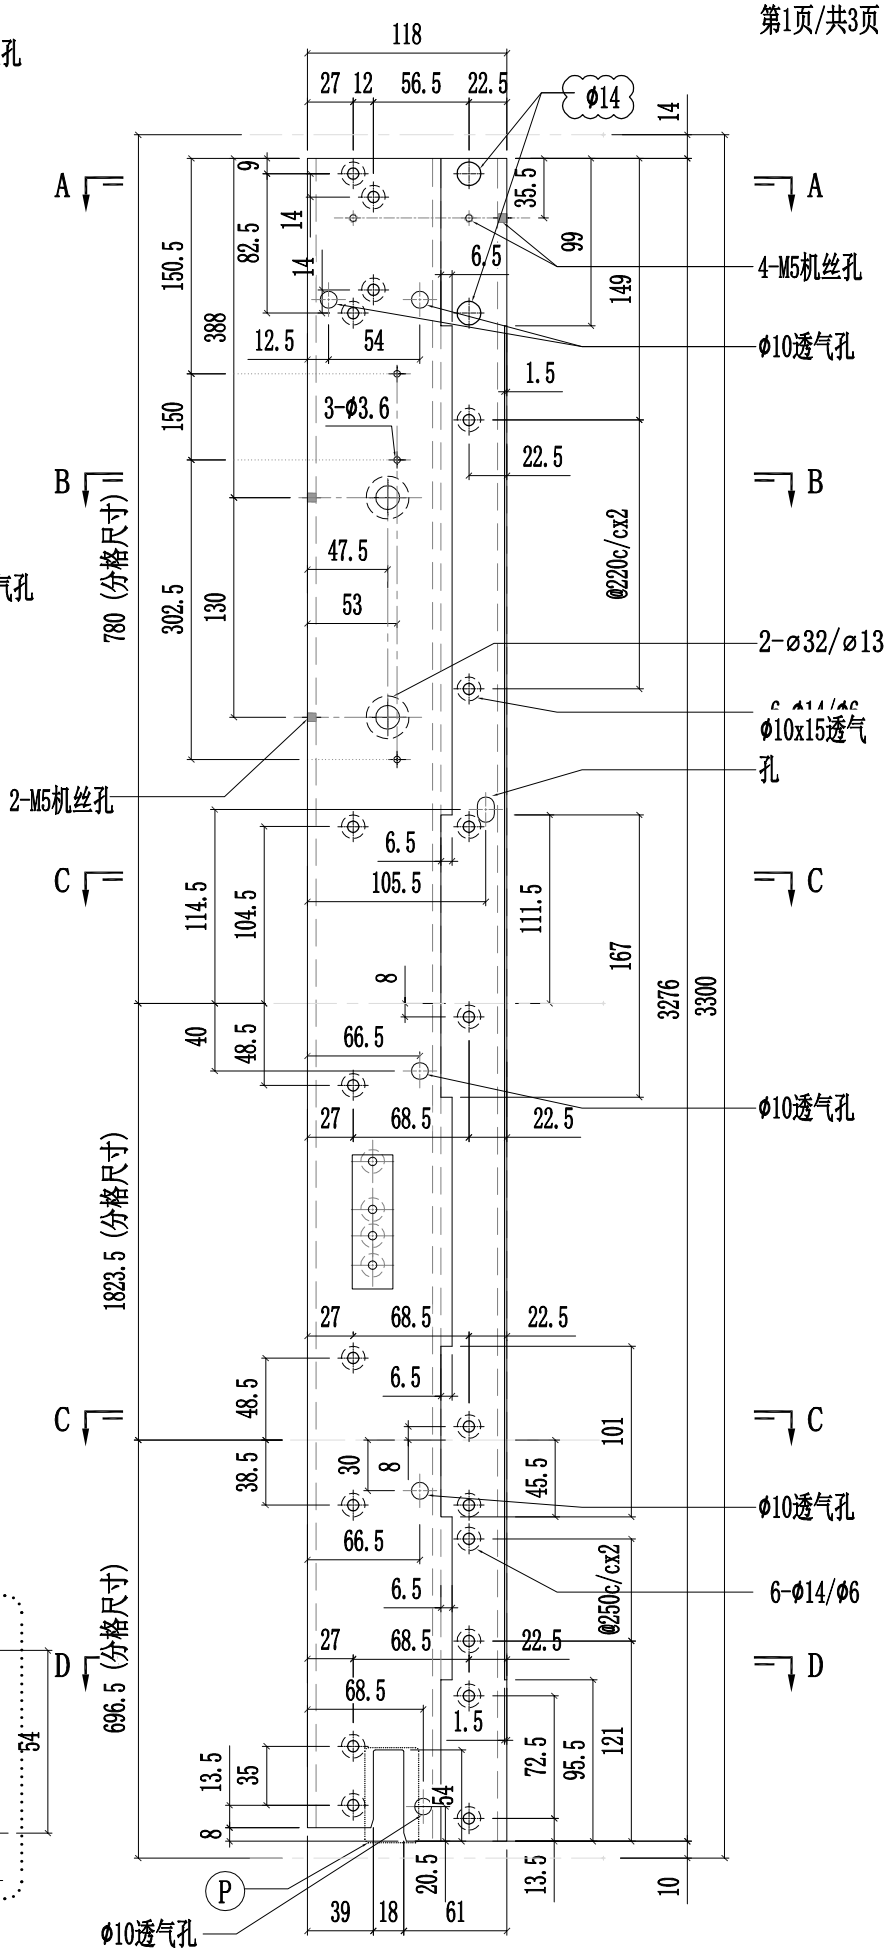


美特鋁質有限公司 MIDI Aluminium Fabricator Ltd.														
修改	A	B	C	採用	工廠	✓	地盤	-	图纸名称	铝料加工图	復核	練松文	20220213	數量	-
日期	03.16	03.26	05.14	材料颜色	AL2:ECK3X10063S-XF1				材料	X86055	批准	林仁安	20220215	單件重量	- (KG)


工程號	J857	類別		物料號	-	
地盘	啟德6552	制圖	陈梓豪	20220211	圖號	X86055-P43

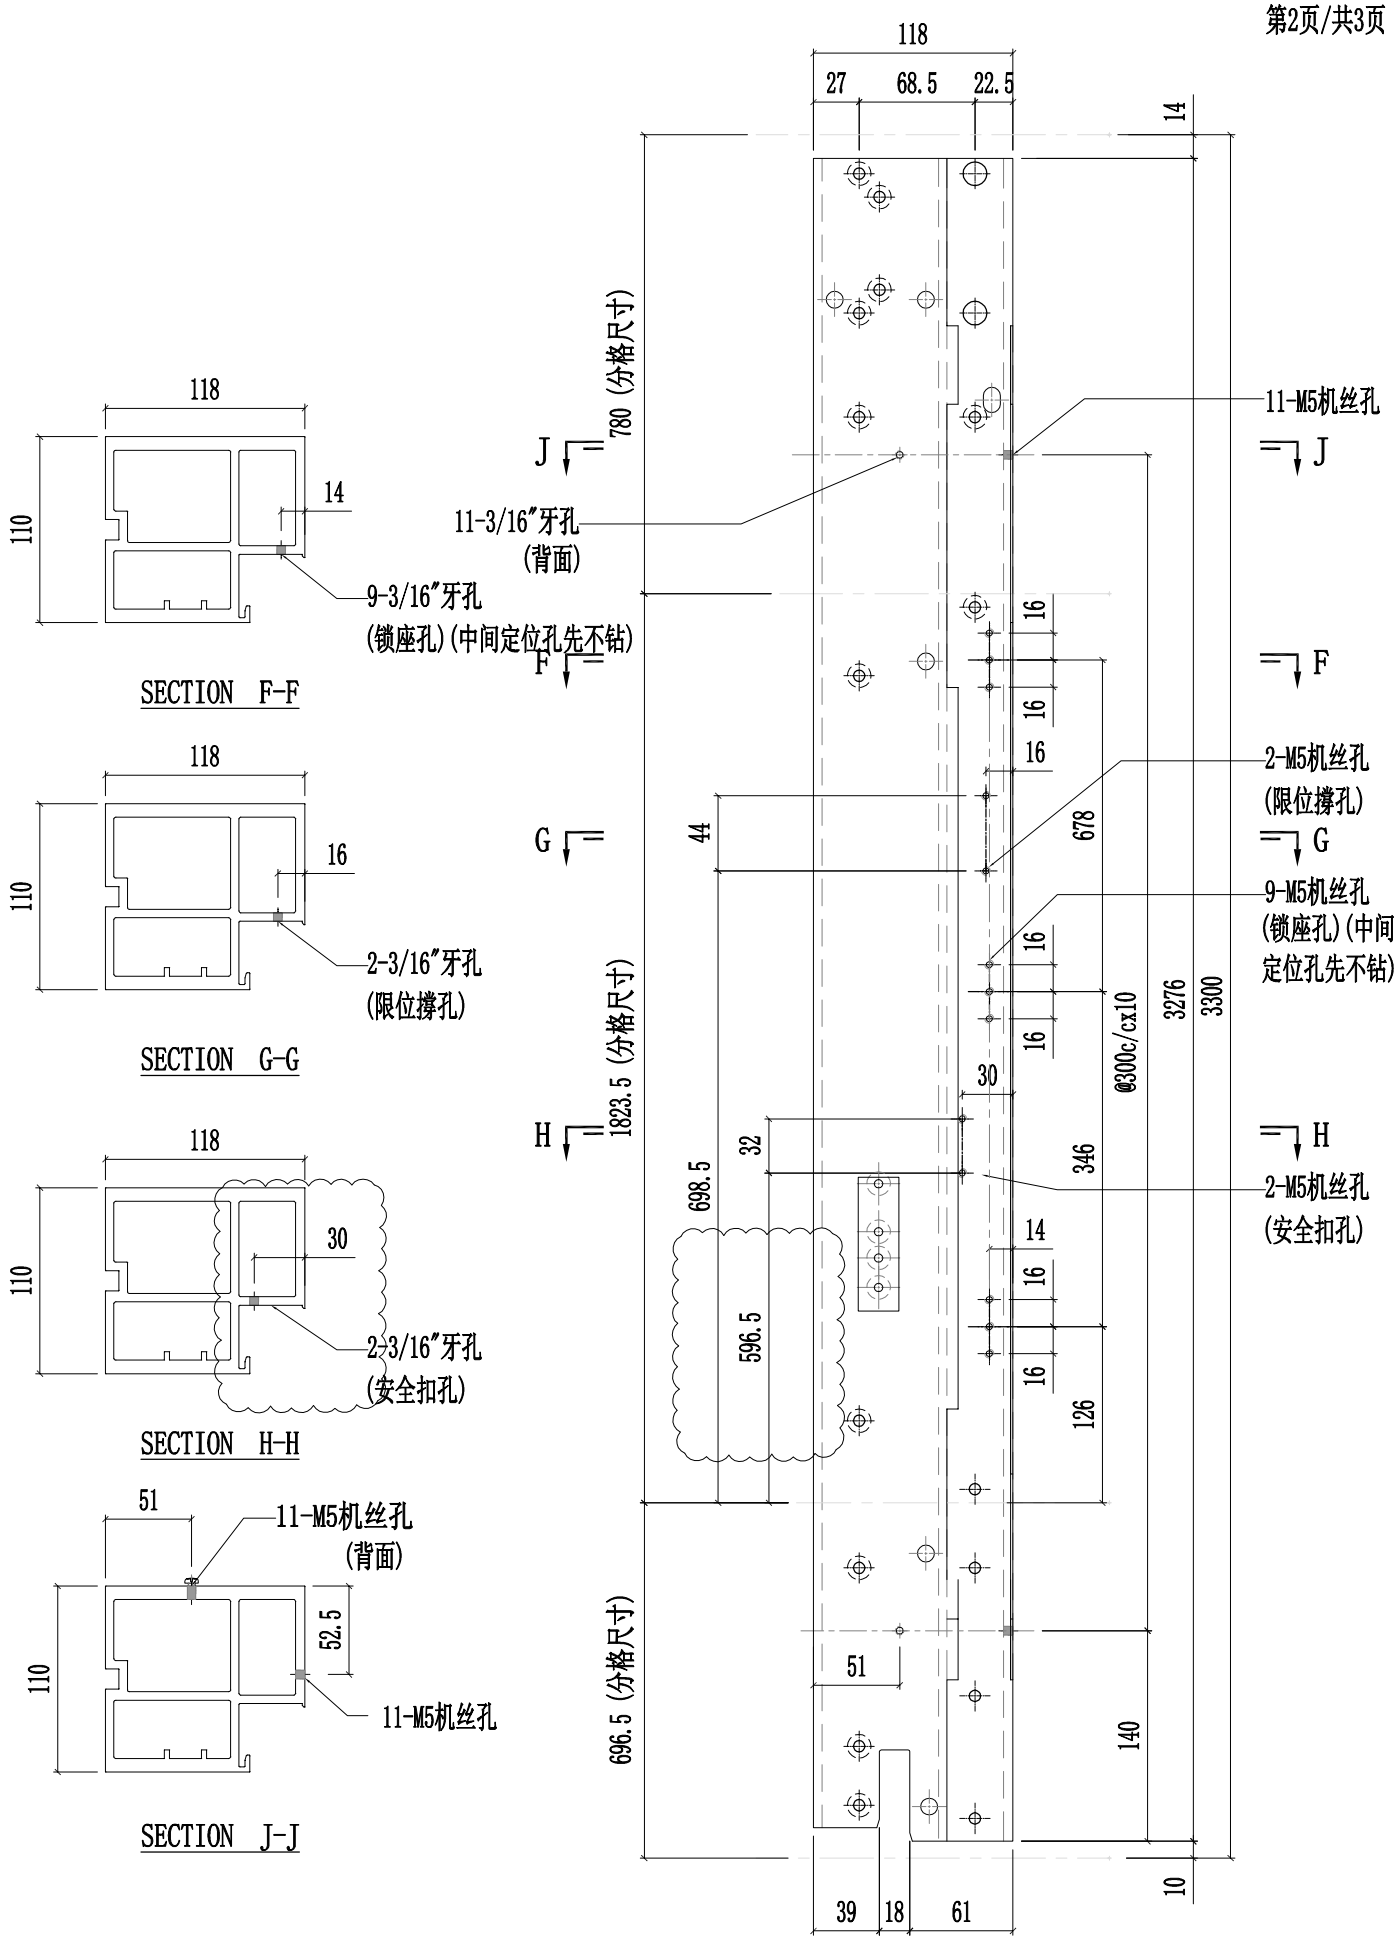


美特鋁質有限公司 MIDI Aluminium Fabricator Ltd.														
修改	A	B	C	採用	工廠	✓	地盤	-	工程號	J857	類別		物料號	-
日期	03.16	03.26	05.14	材料顏色	AL2:ECK3X10063S-XF1				地盤	啟德6552	制圖	陈梓豪 20220211	圖號	X86055-P43
									图纸名称	铝料加工图	復核	練松文 20220213	數量	-
									材料	X86055	批准	林仁安 20220215	單件重量	- (KG)

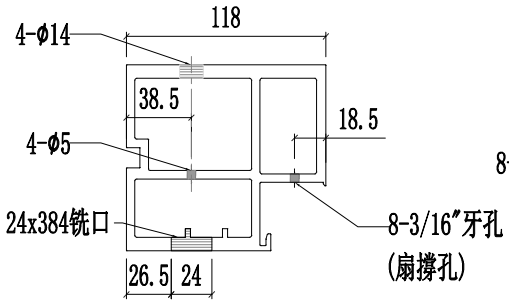


SECTION K-K

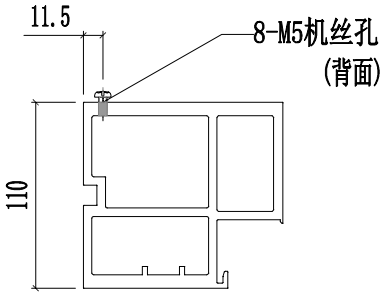


SECTION L-L

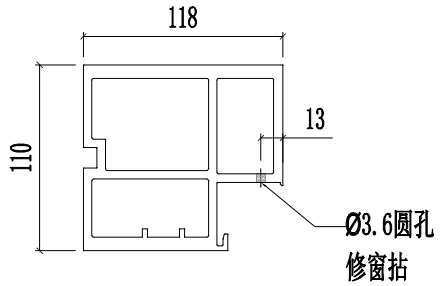


SECTION M-M

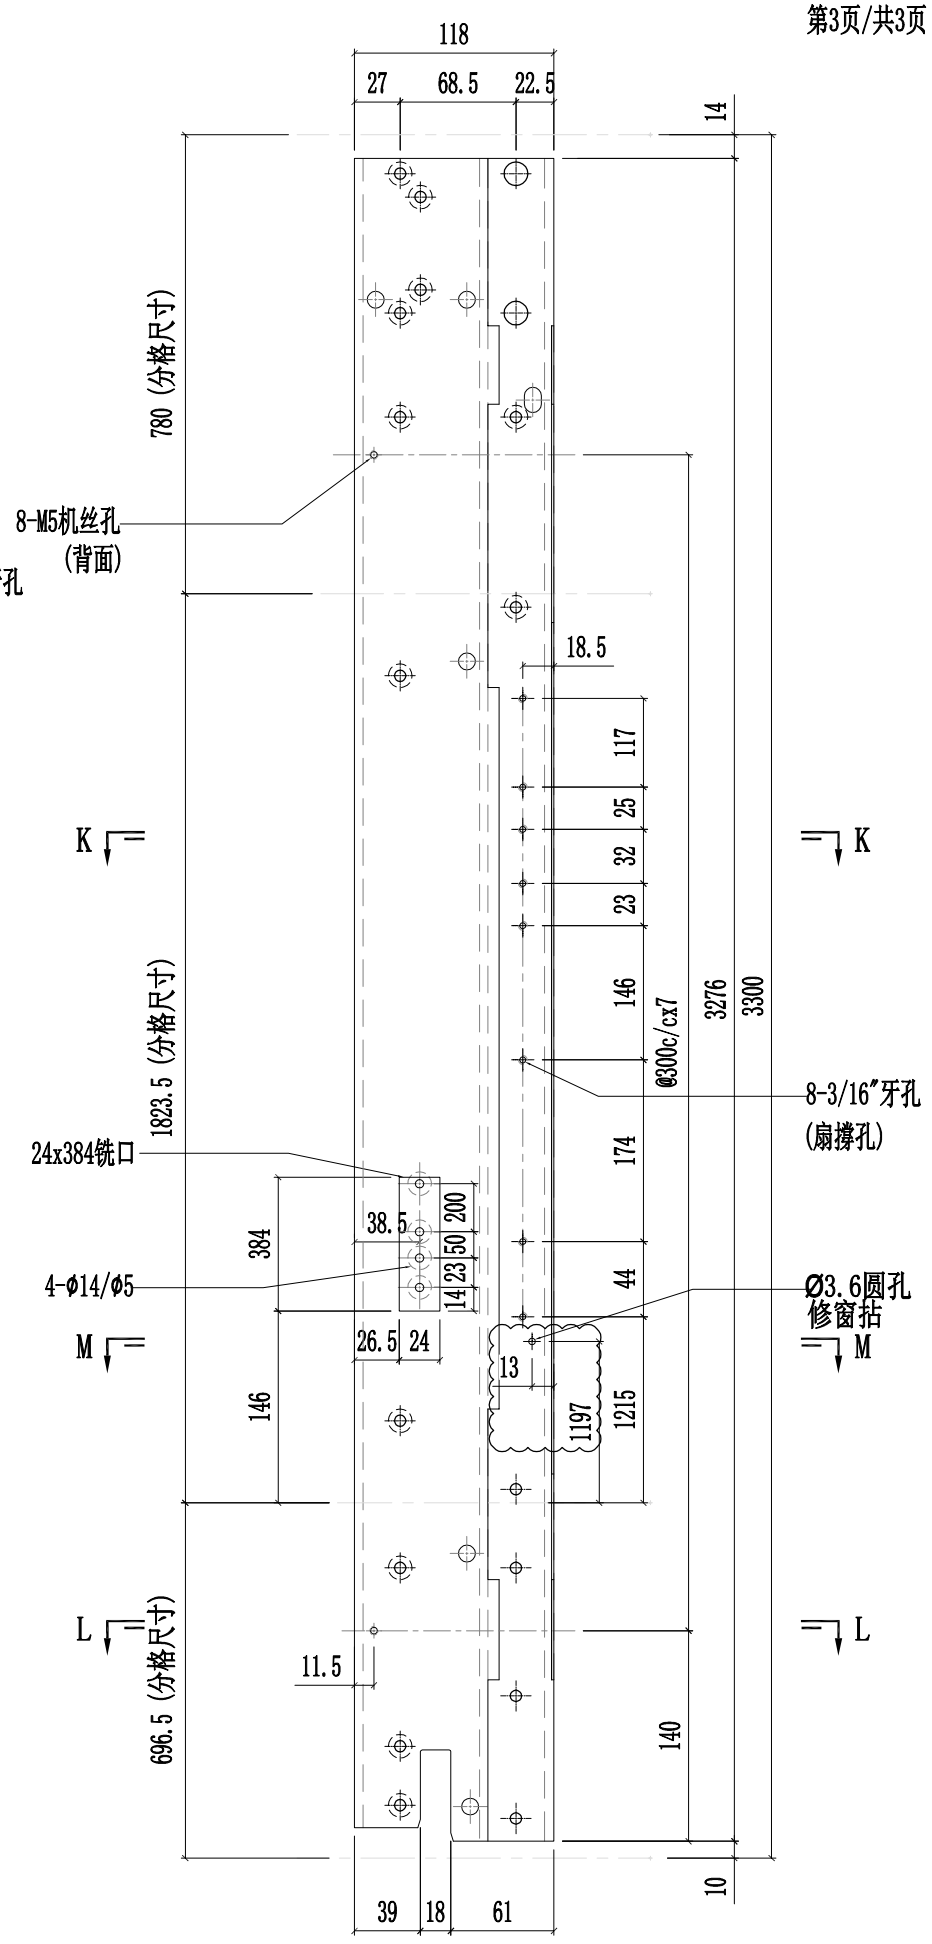


美特鋁質有限公司 MIDI Aluminium Fabricator Ltd.													
工程號	J857	類別		物料號	-								
地盤	啟德6552	制圖	陳梓豪	20220211	圖號	X86055-P44							
修改	A	B	C	採用	工廠	✓	地盤	-	图纸名称	铝料加工图	復核	練松文	20220213	數量	-		
日期	03.16	03.26	05.14	材料颜色	AL2:ECK3X10063S-XF1				材料	X86055	批准	林仁安	20220215	單件重量	-	(KG)	

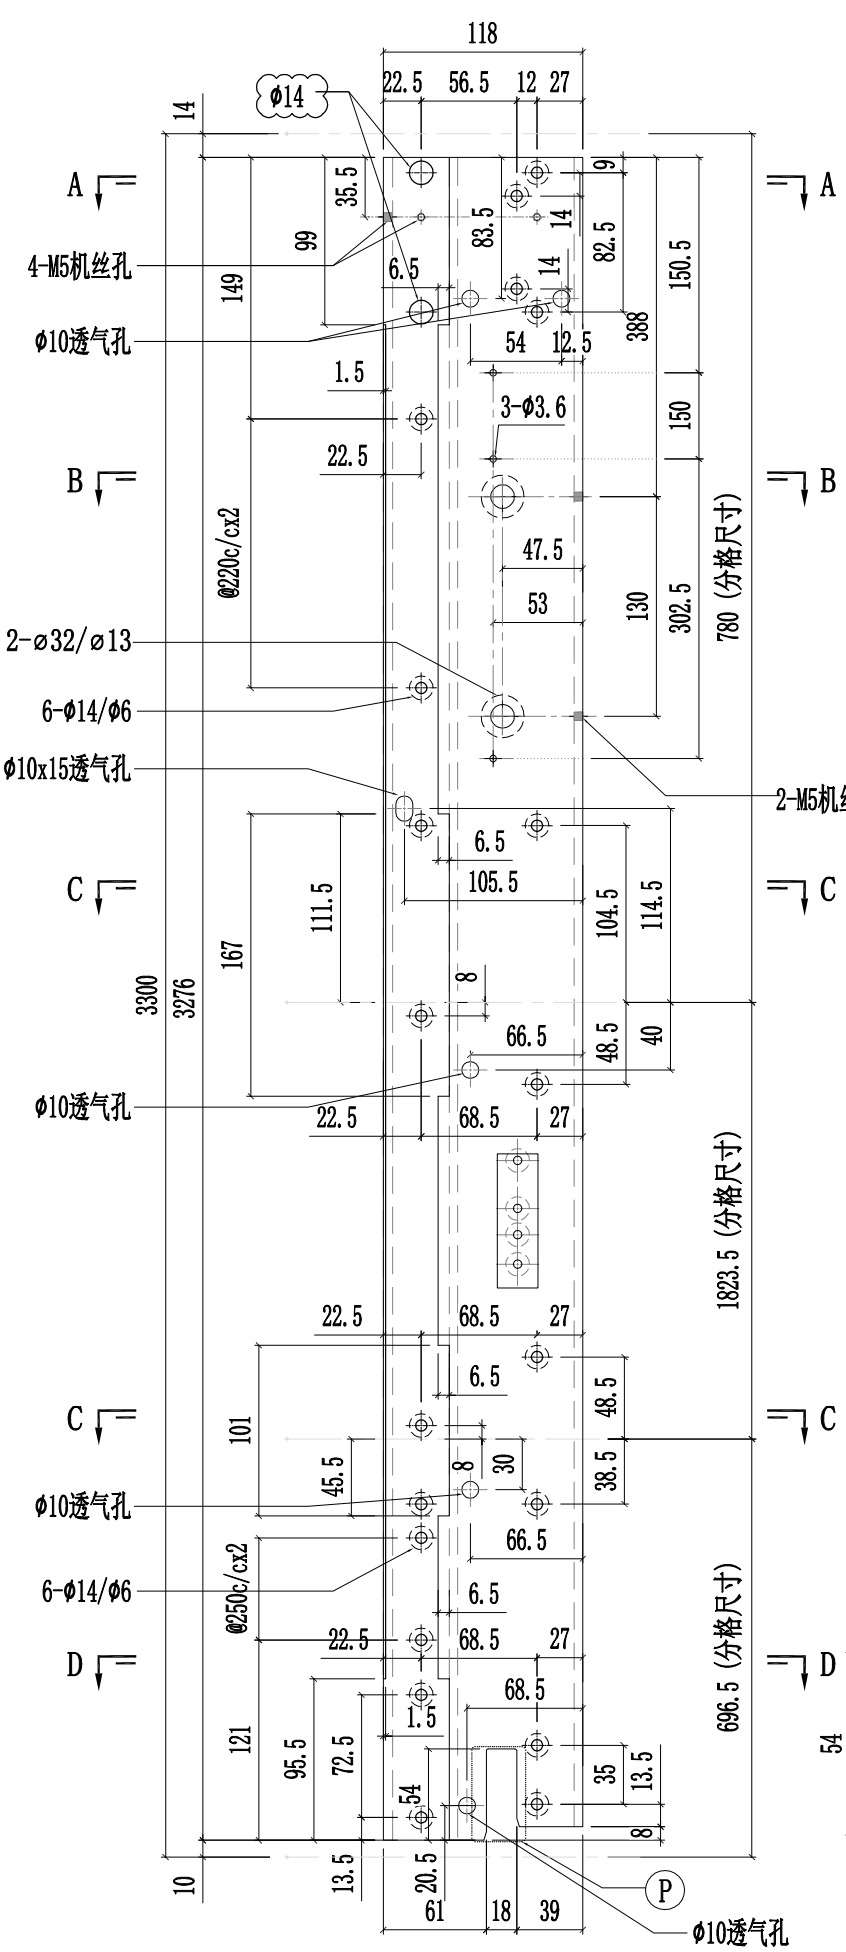


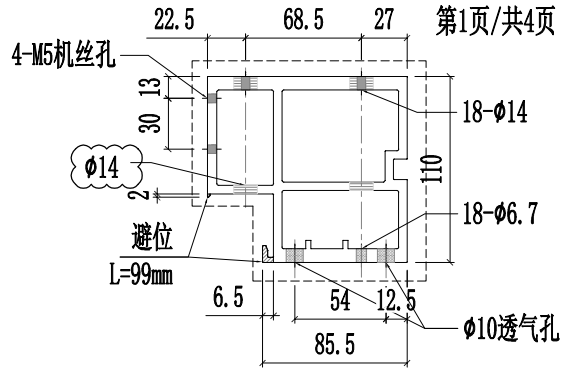


SECTION A-A

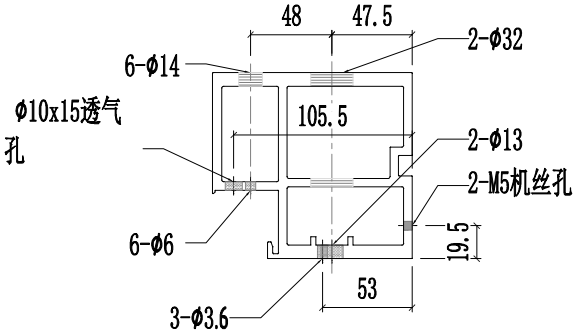


SECTION B-B

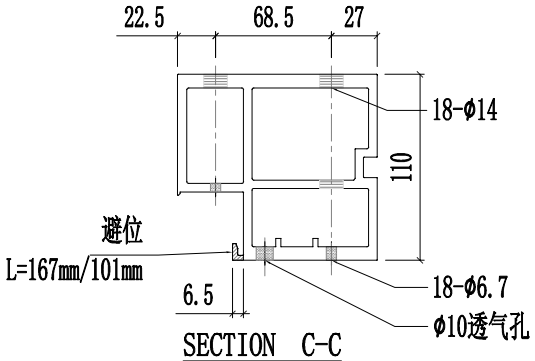

SECTION C-C

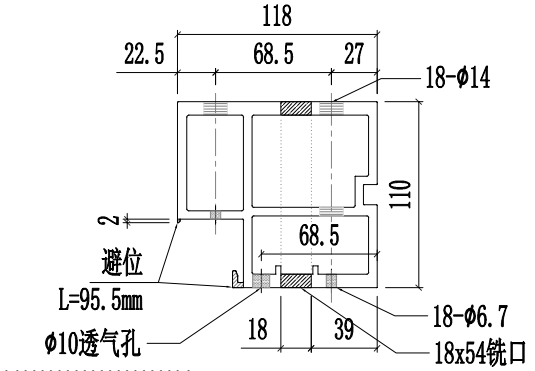

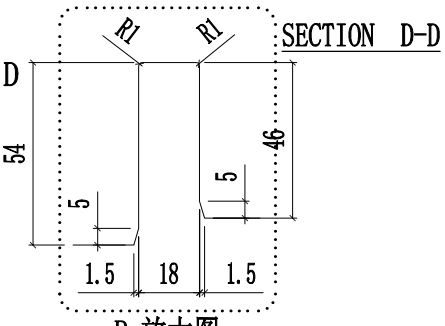


SECTION D-D


P 放大图


美特鋁質有限公司 MIDI Aluminium Fabricator Ltd.													
工程號	J857	類別		物料號	-								
地盤	啟德6552	制圖	陳梓豪	20220211	圖號	X86055-P44							
图纸名称	铝料加工图	復核	練松文	20220213	數量	-							
材料	X86055	批准	林仁安	20220215	單件重量	- (KG)							

修改	A	B	C	採用	工廠	✓	地盤	-
日期	03.16	03.26	05.14	材料顏色	AL2:ECK3X10063S-XF1			

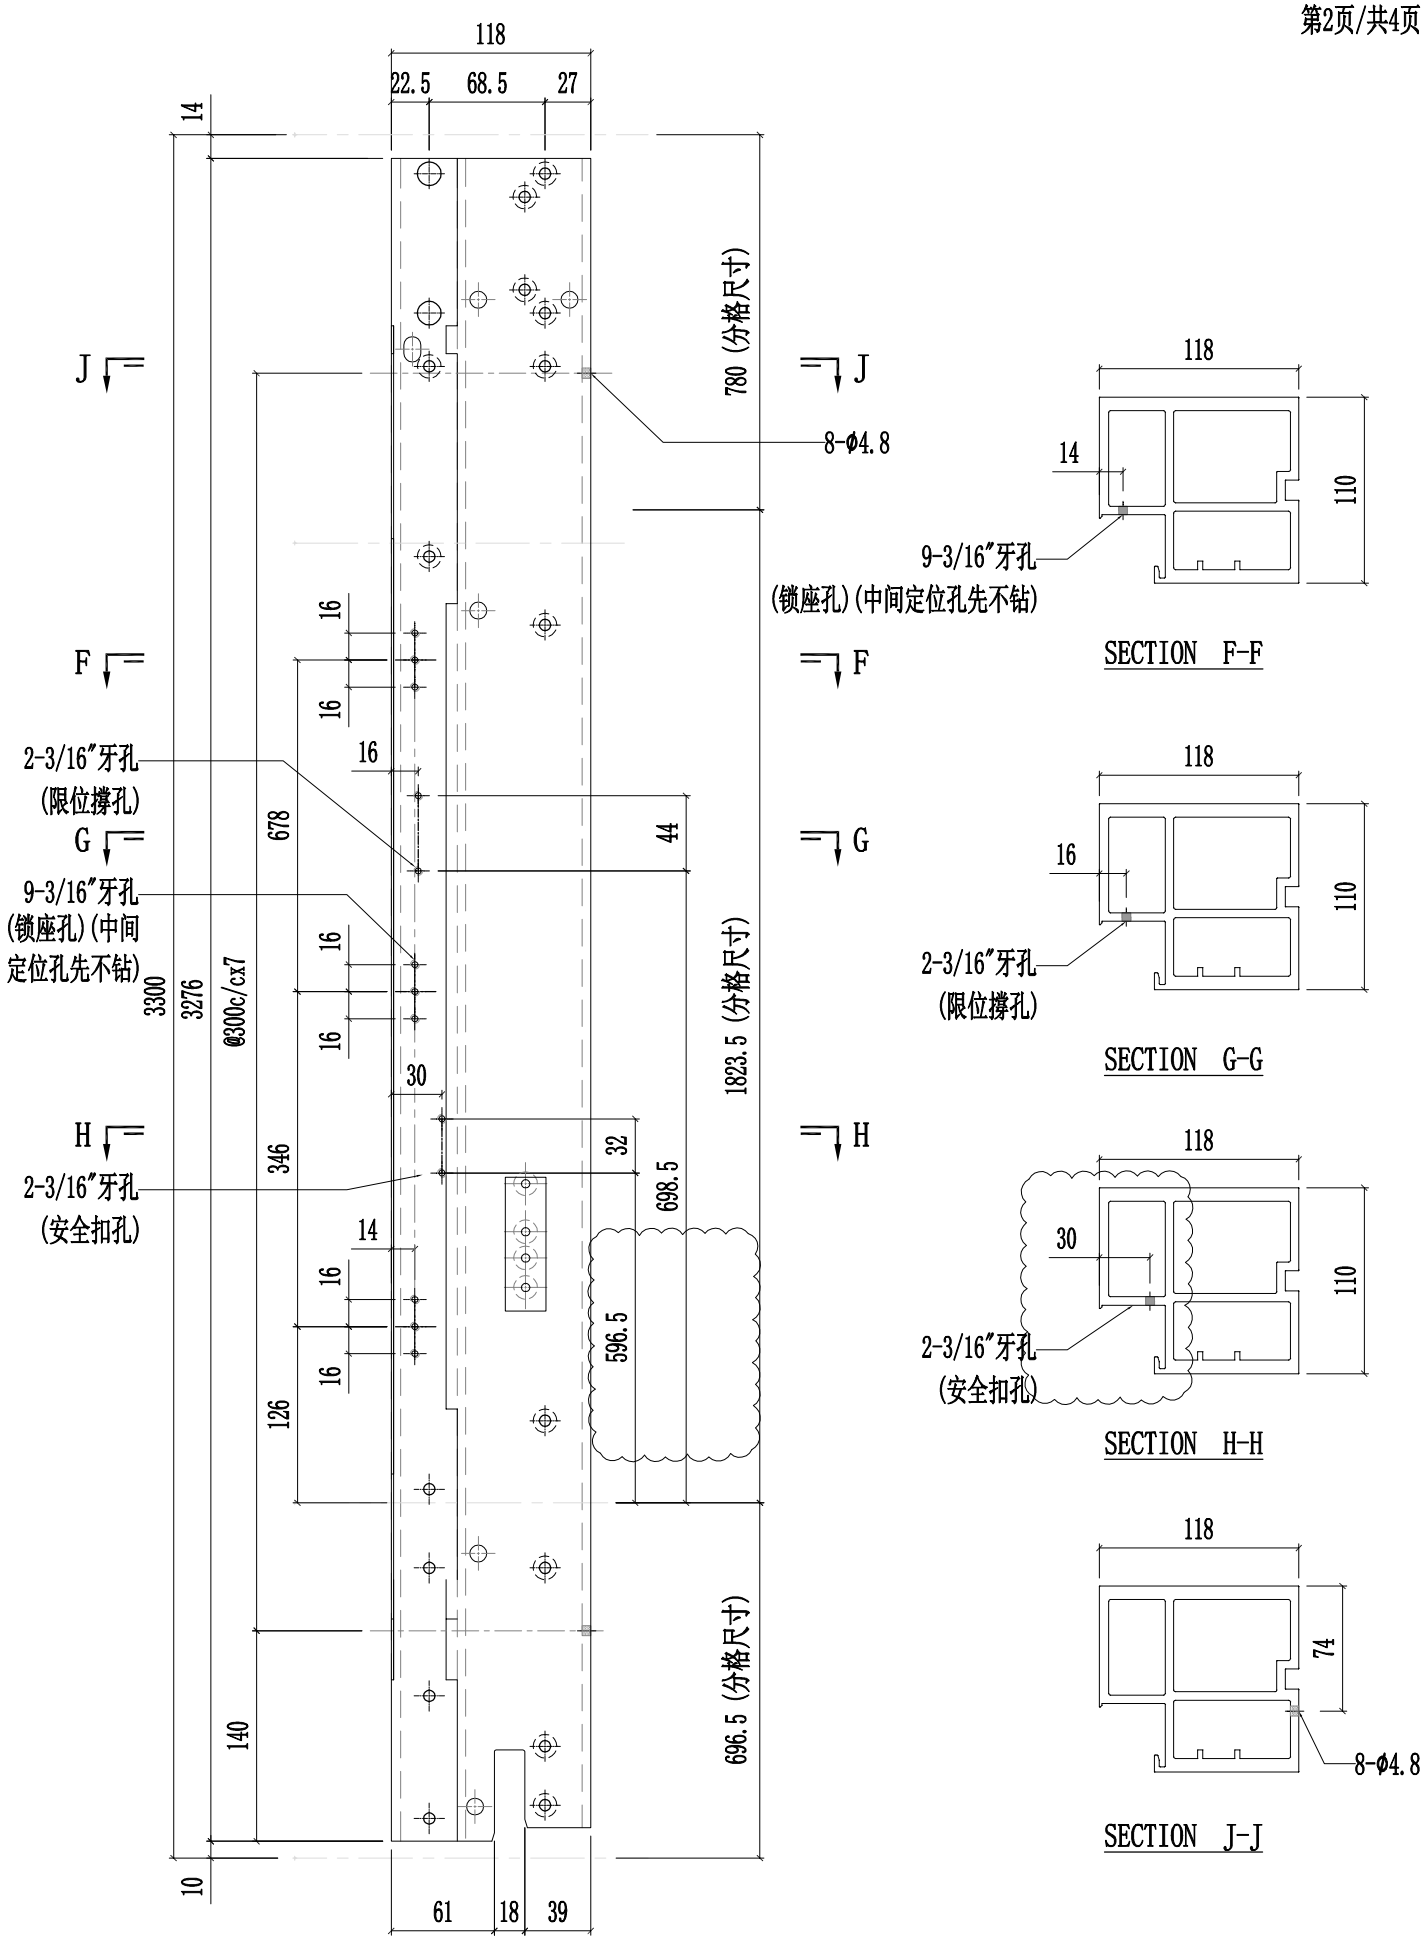


美特鋁質有限公司 MIDI Aluminium Fabricator Ltd.														
修改	A	B	C	採用	工廠	✓	地盤	-	工程號	J857	類別		物料號	-
日期	03.16	03.26	05.14	材料顏色	AL2:ECK3X10063S-XF1				地盤	啟德6552	制圖	陈梓豪 20220211	圖號	X86055-P44
									图纸名称	铝料加工图	復核	練松文 20220213	數量	-
									材料	X86055	批准	林仁安 20220215	單件重量	- (KG)

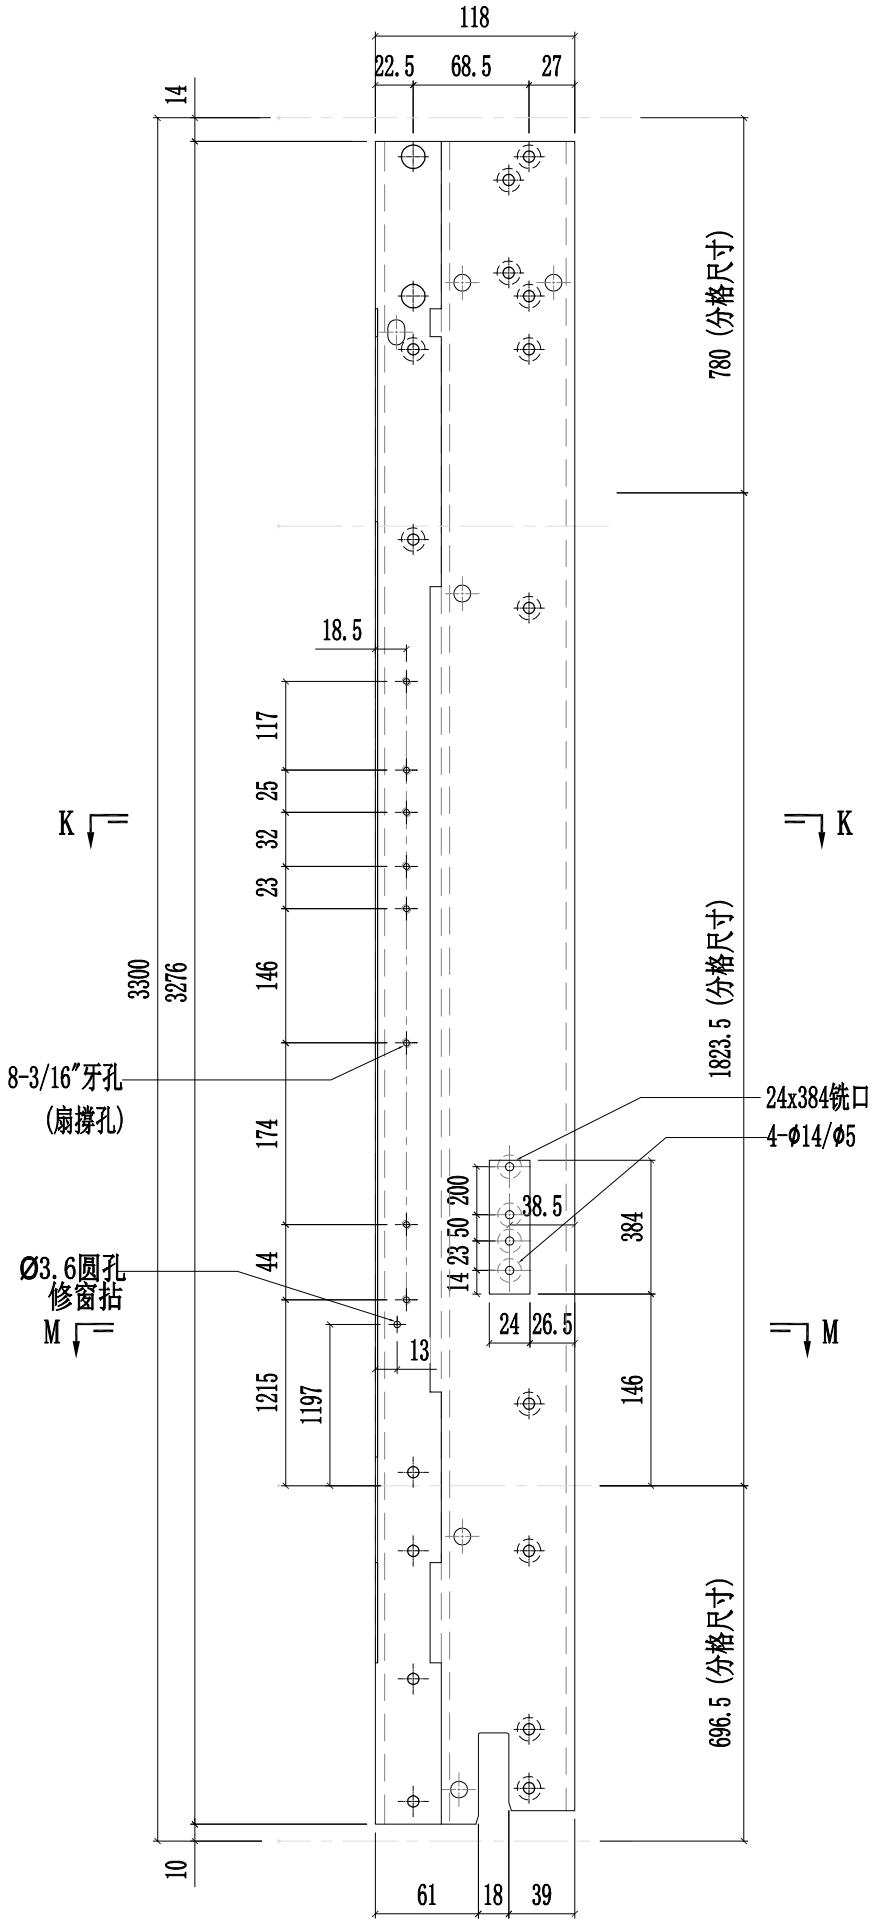

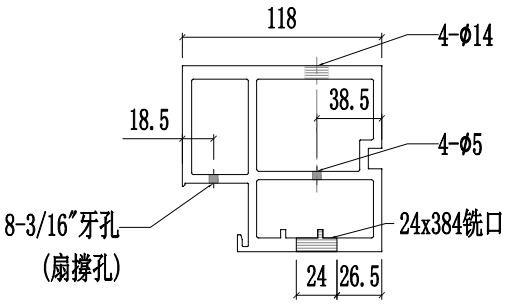



SECTION K-K

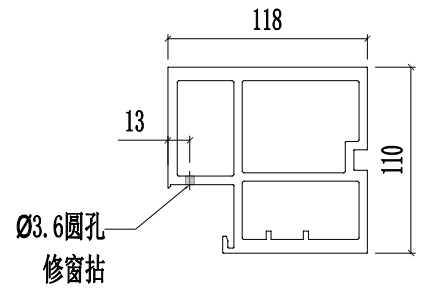


SECTION M-M

美特鋁質有限公司 MIDI Aluminium Fabricator Ltd.														
									工程號	J857	類別		物料號	-
									地盤	啟德6552	制圖	陈梓豪 20220211	圖號	X86055-P44
修改	A	B	C	採用	工廠	✓	地盤	-	图纸名称	铝料加工图	復核	練松文 20220213	數量	-
日期	03.16	04.20	05.14	材料颜色	AL2:ECK3X10063S-XF1				材料	X86055	批准	林仁安 20220215	單件重量	- (KG)

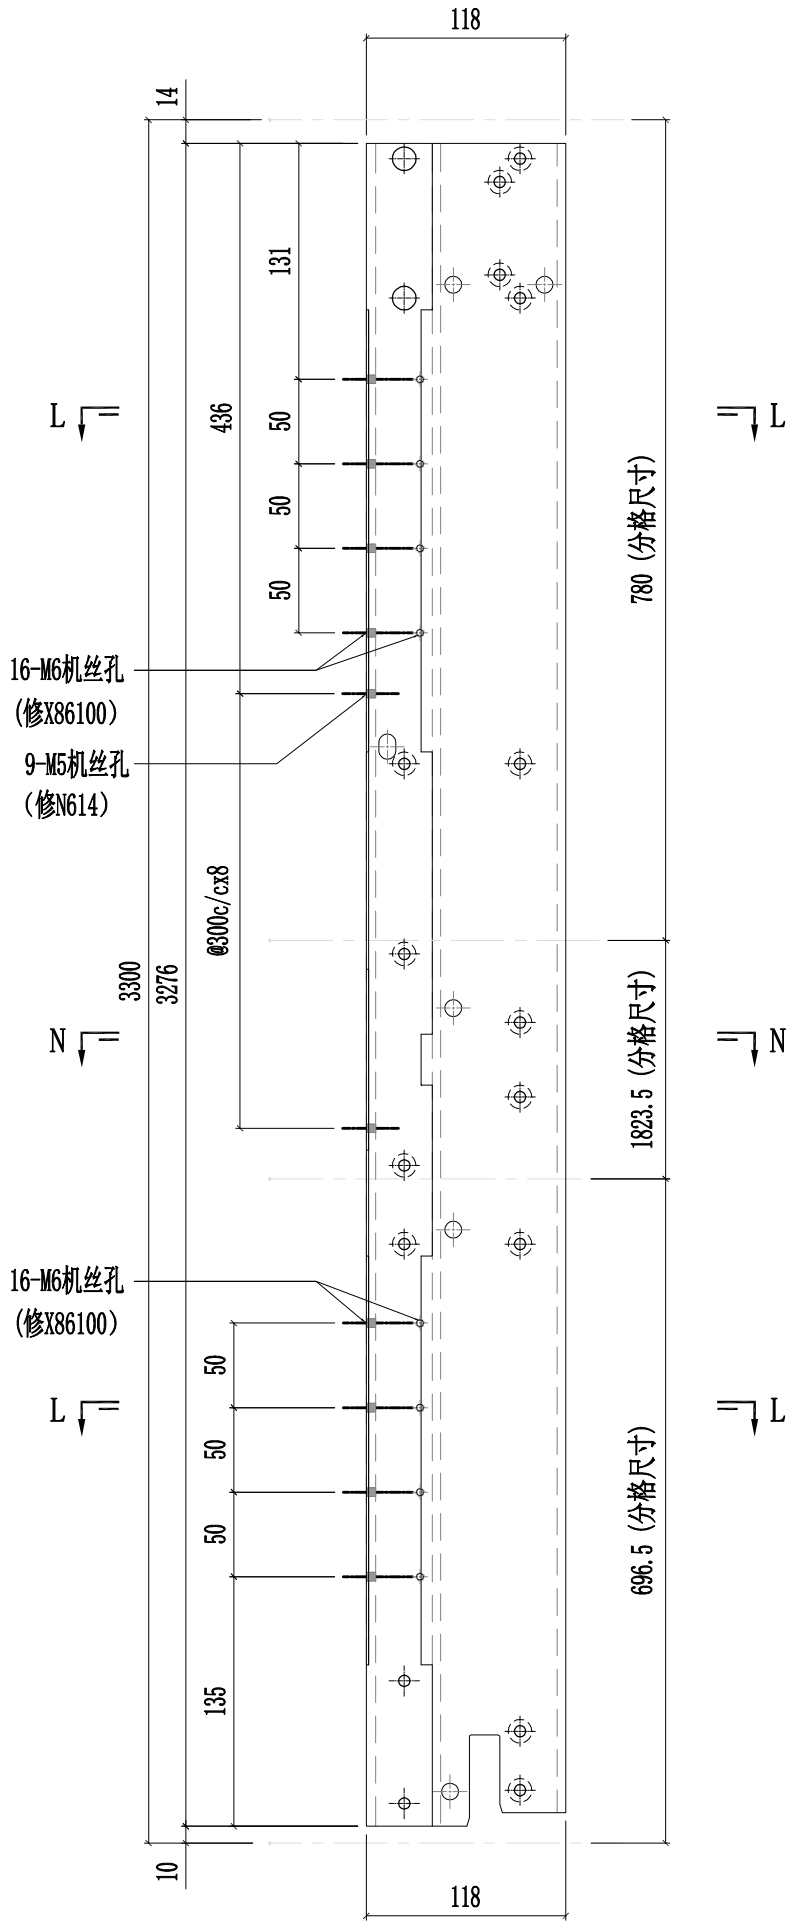

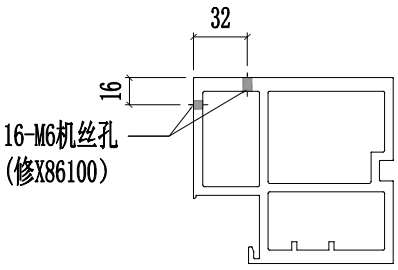


SECTION L-L

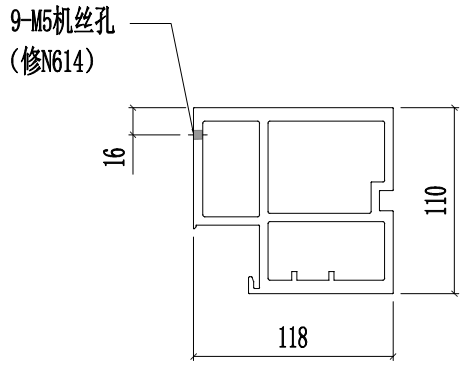


SECTION N-N

美特鋁質有限公司 MIDI Aluminium Fabricator Ltd.														
修改	A	B	C	採用	工廠	✓	地盤	-	图纸名称	铝料加工图	復核	練松文	20220213	數量	-
日期	03.16	03.26	05.14	材料颜色	AL2:ECK3X10063S-XF1				材料	X86055	批准	林仁安	20220215	單件重量	- (KG)


工程號	J857	類別		物料號	-		
地盤	啟德6552	制圖	陈梓豪	20220211	圖號	X86055-P45	

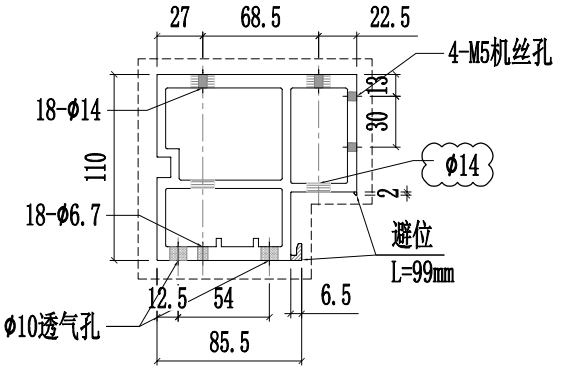


SECTION A-A

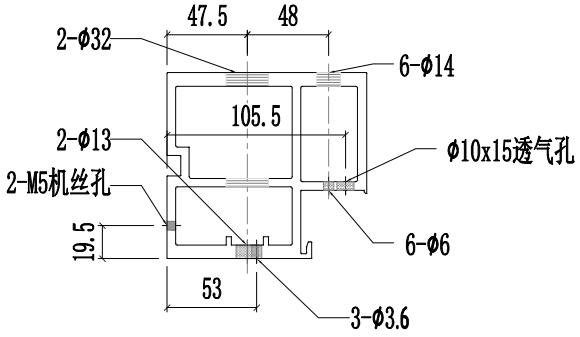


SECTION B-B

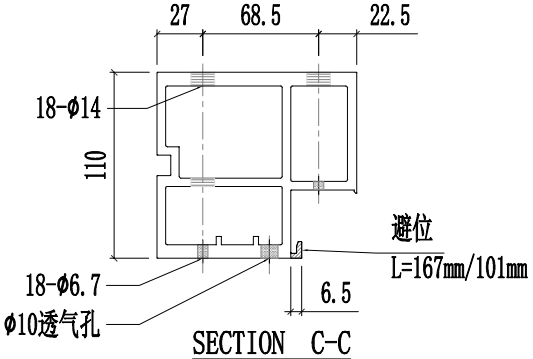


SECTION C-C

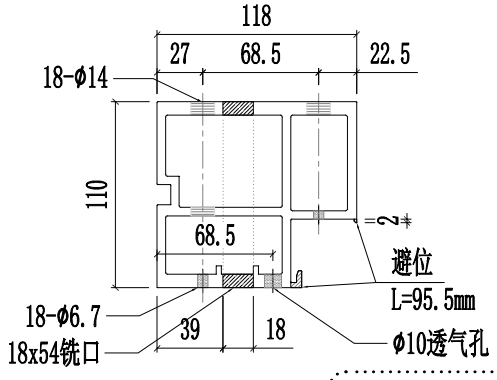


SECTION D-D

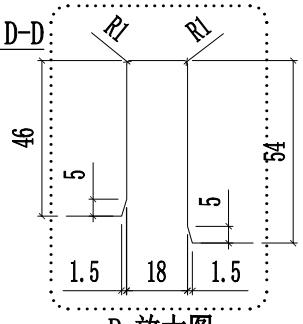


P 放大图

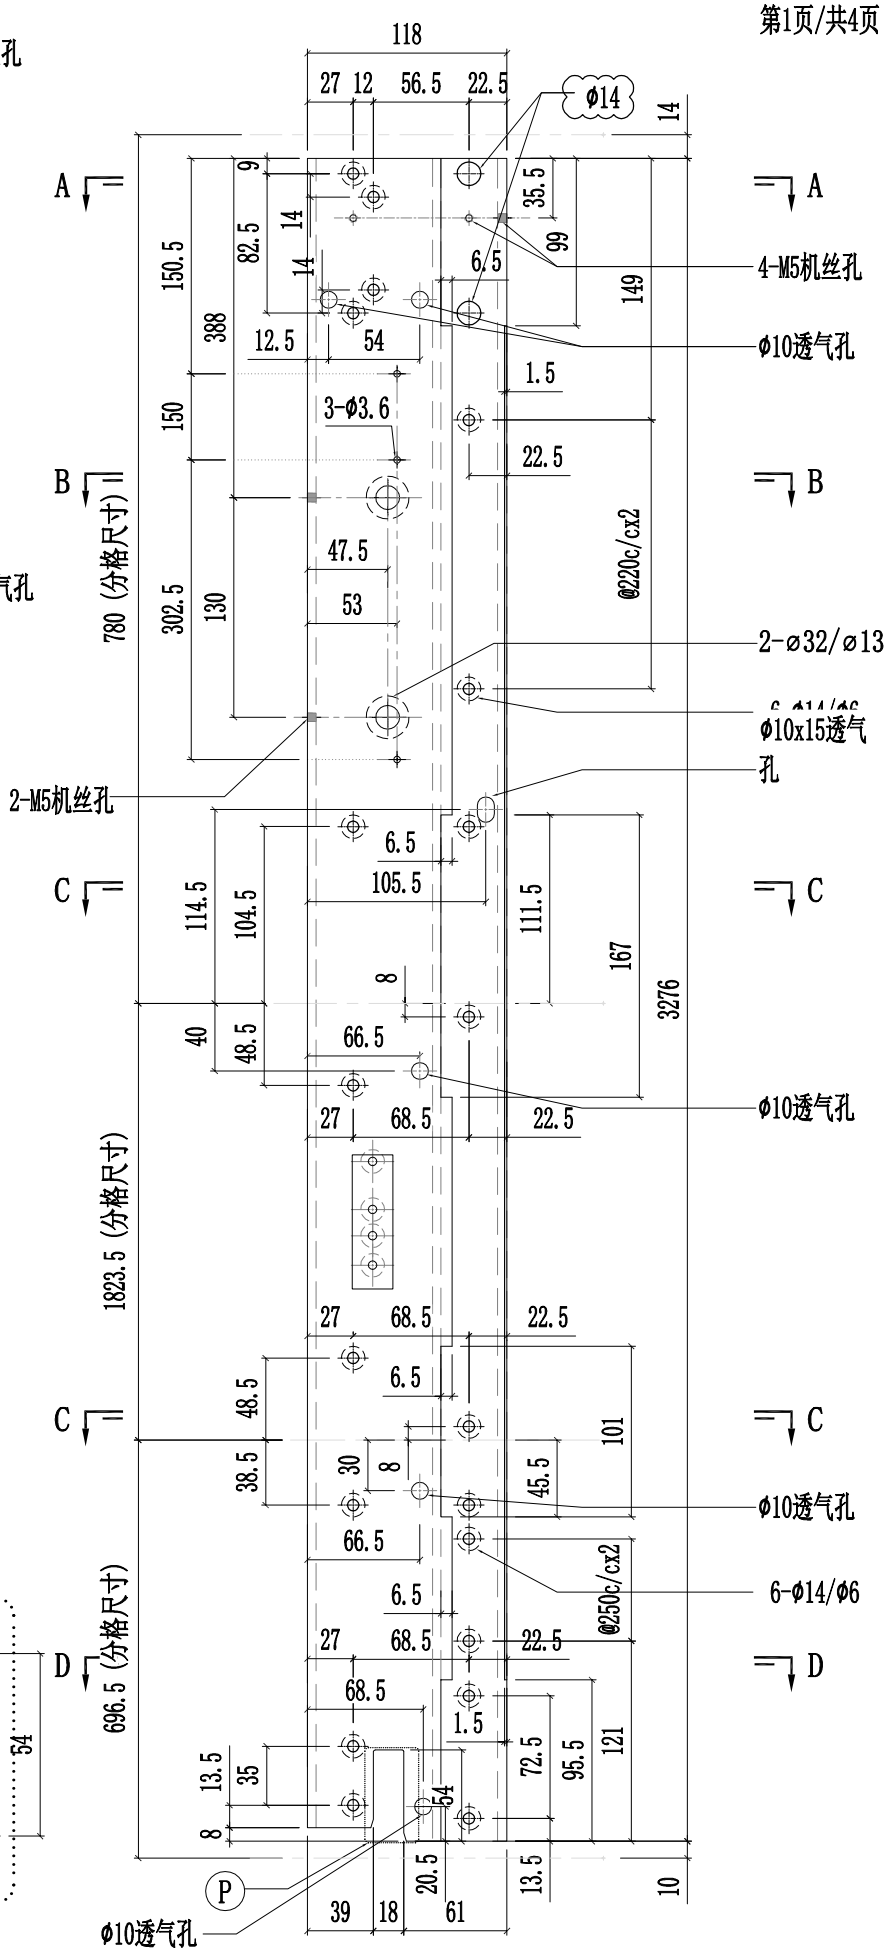


美特鋁質有限公司 MIDI Aluminium Fabricator Ltd.														
修改	A	B	C	採用	工廠	✓	地盤	-	工程號	J857	類別		物料號	-
日期	03.16	03.26	05.14	材料顏色	AL2:ECK3X10063S-XF1				地盤	啟德6552	制圖	陈梓豪 20220211	圖號	X86055-P45
									图纸名称	铝料加工图	復核	練松文 20220213	數量	-
									材料	X86055	批准	林仁安 20220215	單件重量	- (KG)

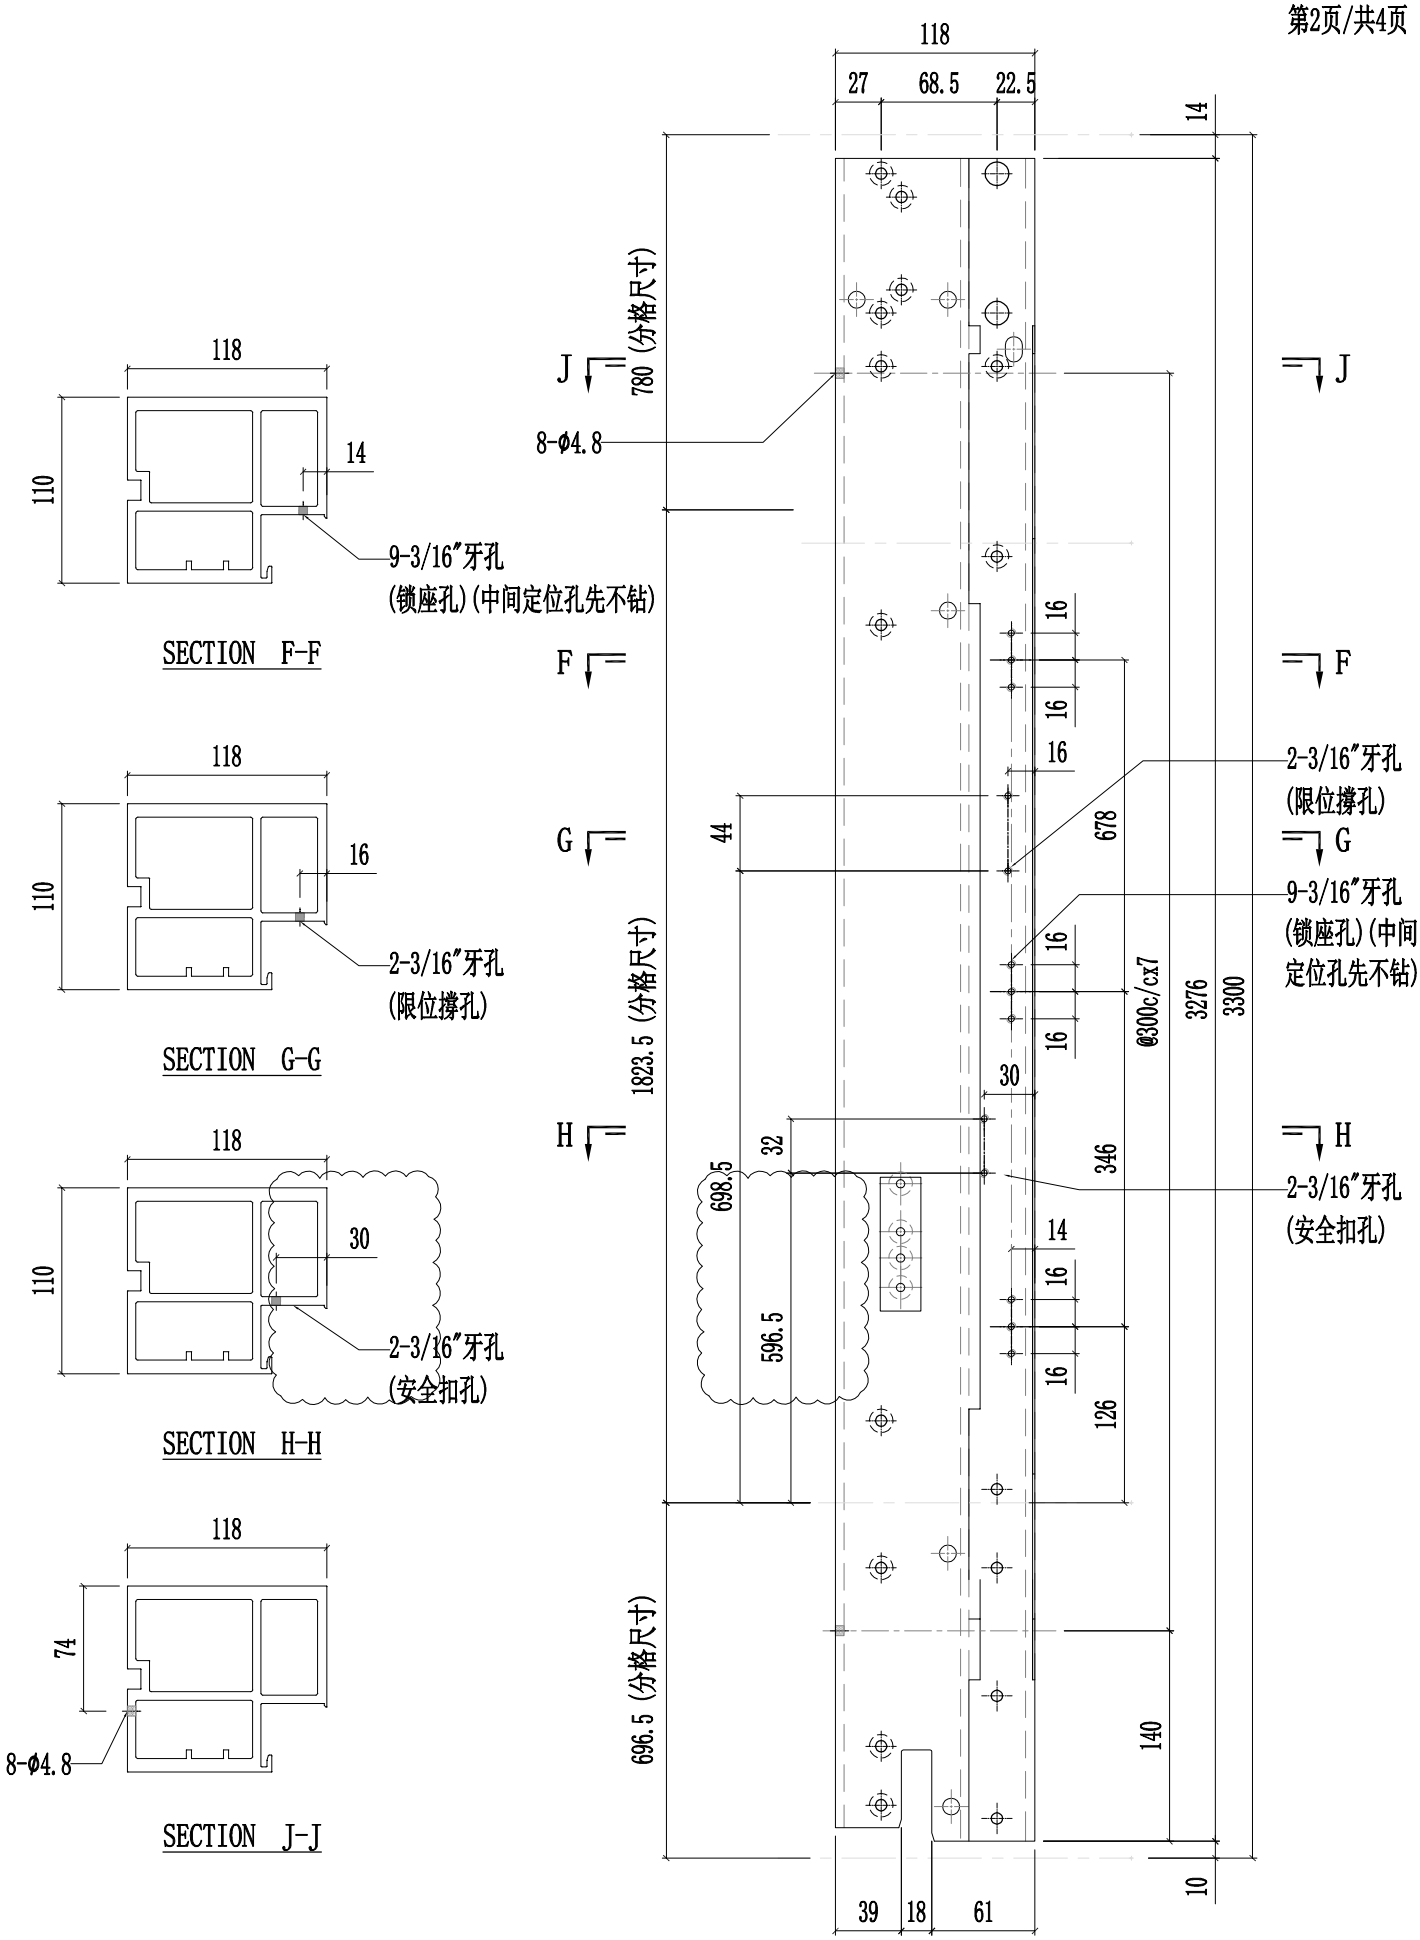


美特鋁質有限公司 MIDI Aluminium Fabricator Ltd.													
修改	A	B	C	採用	工廠	✓	地盤	-	工程號	J857	類別		物料號	-	
日期	03.16	03.26	05.14	材料顏色	AL2:ECK3X10063S-XF1				地盤	啟德6552	制圖	陈梓豪 20220211	圖號	X86055-P45
									图纸名称	铝料加工图	復核	練松文 20220213	數量	-
									材料	X86055	批准	林仁安 20220215	單件重量	- (KG)

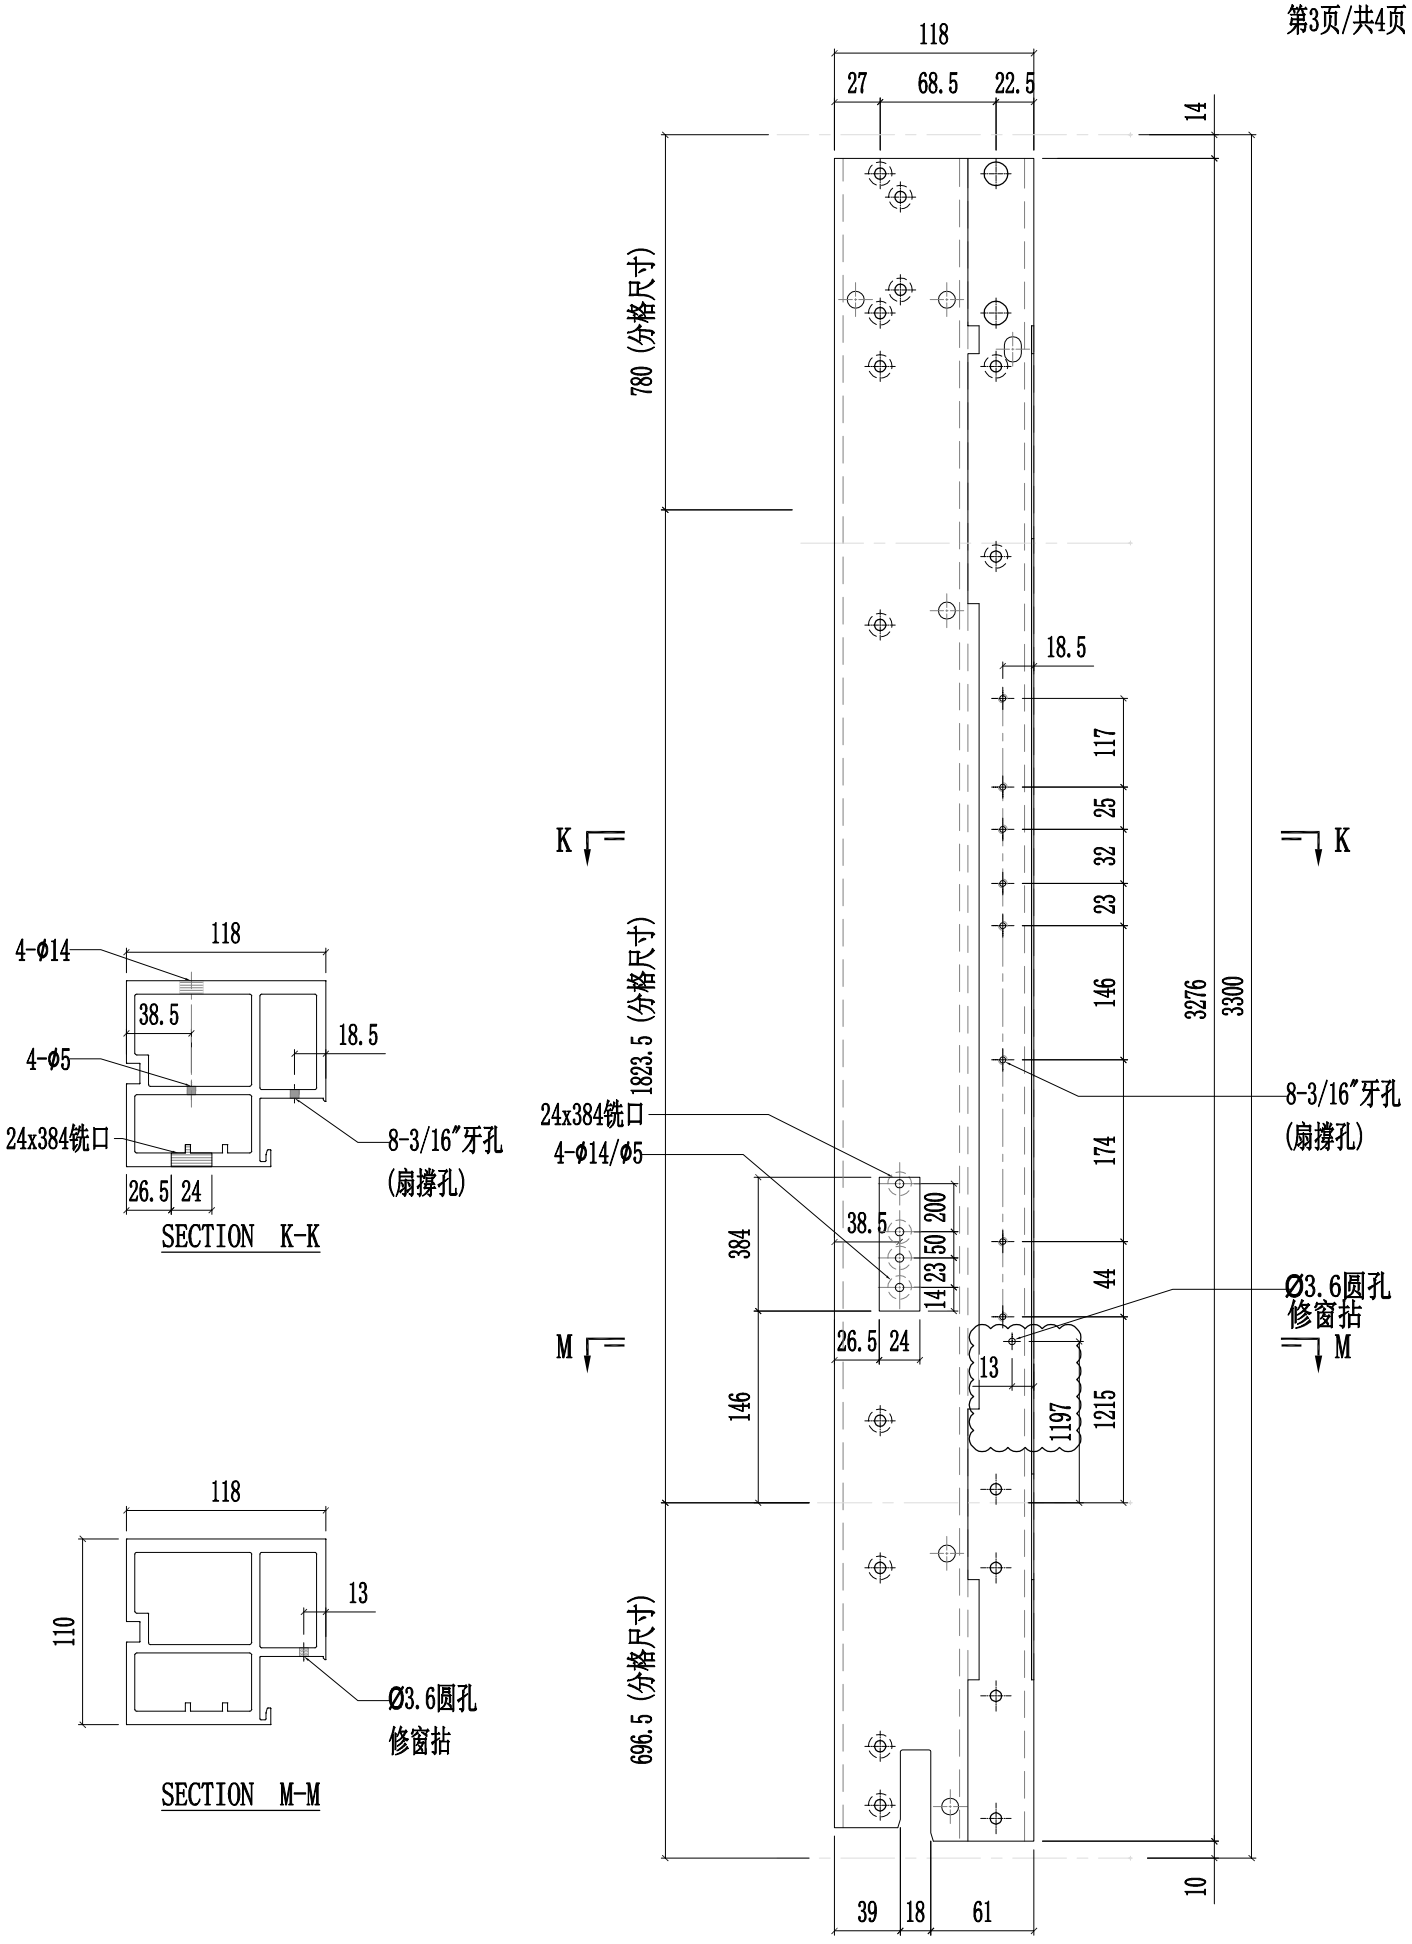


美特鋁質有限公司 MIDI Aluminium Fabricator Ltd.														
修改	A	B	C	採用	工廠	✓	地盤	-	工程號	J857	類別		物料號	-
日期	03.16	04.20	05.14	材料顏色	AL2:ECX3X10063S-XF1				地盤	啟德6552	制圖	陈梓豪 20220211	圖號	X86055-P45
									图纸名称	铝料加工图	復核	練松文 20220213	數量	-
									材料	X86055	批准	林仁安 20220215	單件重量	- (KG)

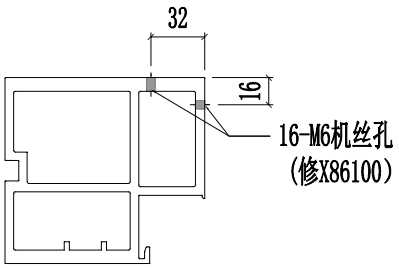


SECTION L-L

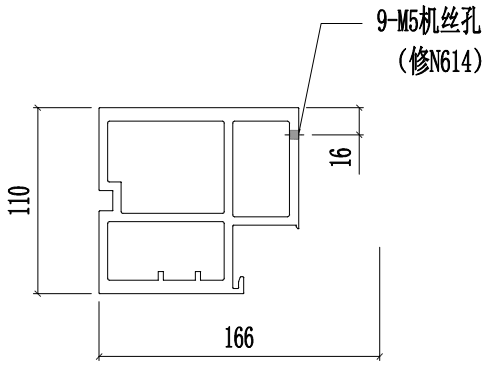


SECTION N-N

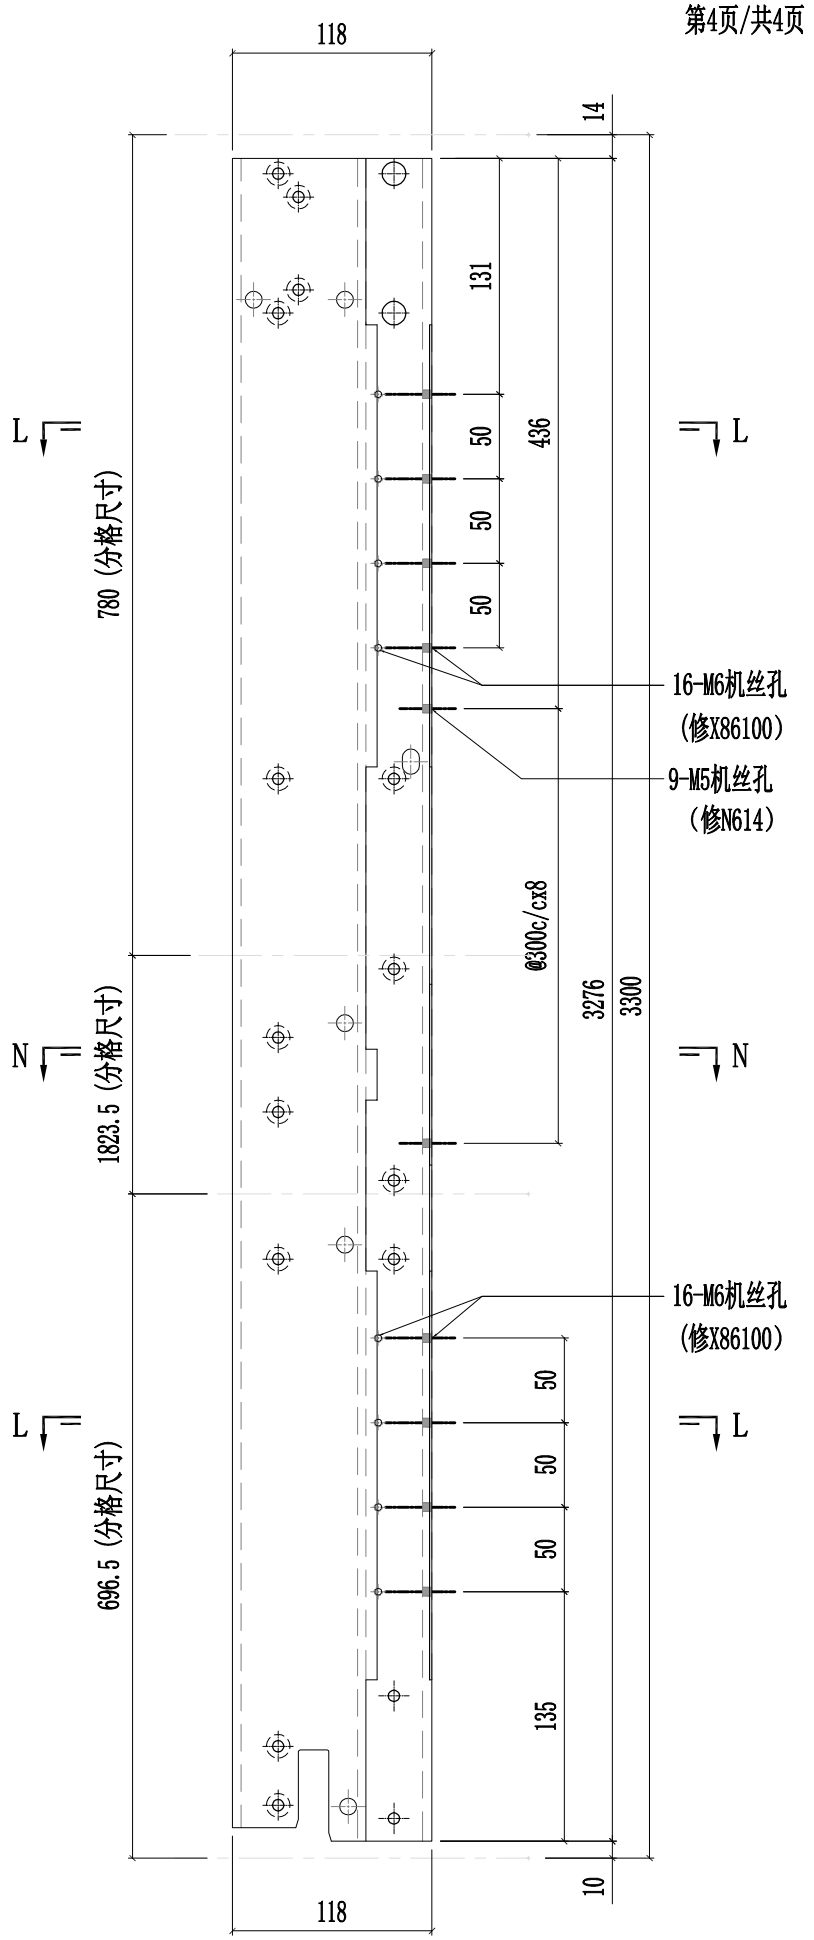


美特鋁質有限公司 MIDI Aluminium Fabricator Ltd.														
									工程號	J857	類別		物料號	-
									地盤	啟德6552	制圖	陳梓豪 20220211	圖號	X86055-P46
修改	A	B	C	採用	工廠	✓	地盤	-	图纸名称	铝料加工图	復核	練松文 20220213	數量	-
日期	03.16	03.26	05.14	材料颜色		AL2:ECK3X10063S-XF1			材料	X86055	批准	林仁安 20220215	單件重量	- (KG)

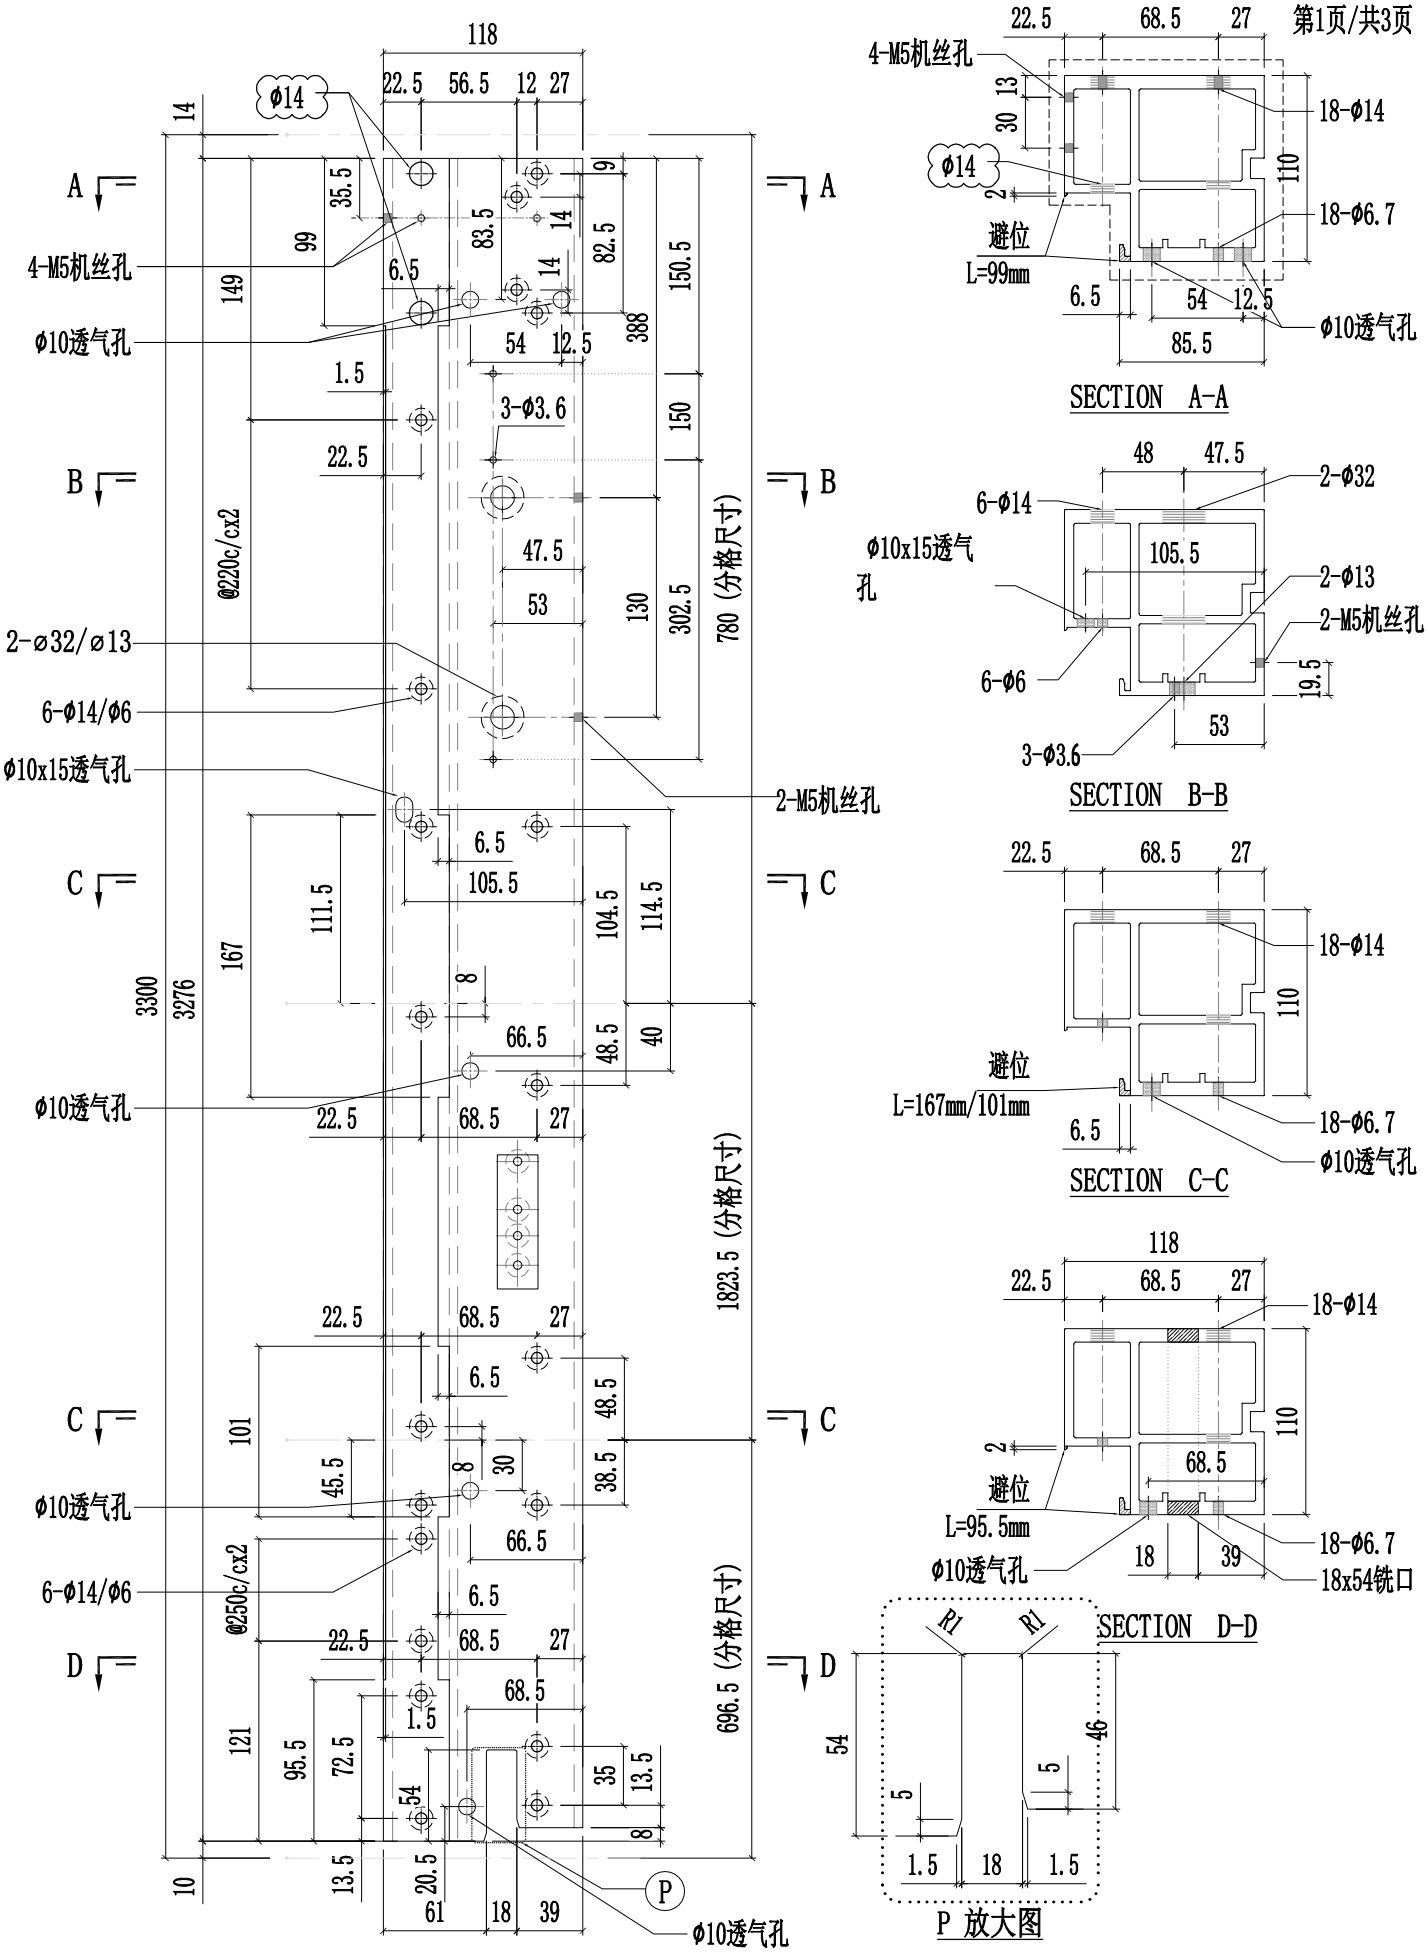


美特鋁質有限公司 MIDI Aluminium Fabricator Ltd.														
									工程號	J857	類別		物料號	-
									地盘	啟德6552	制圖	陈梓豪 20220211	圖號	X86055-P46
修改	A	B	C	採用	工廠	✓	地盤	-	图纸名称	铝料加工图	復核	練松文 20220213	數量	-
日期	03.16	03.26	05.14	材料颜色		AL2:ECK3X10063S-XF1			材料	X86055	批准	林仁安 20220215	單件重量	- (KG)

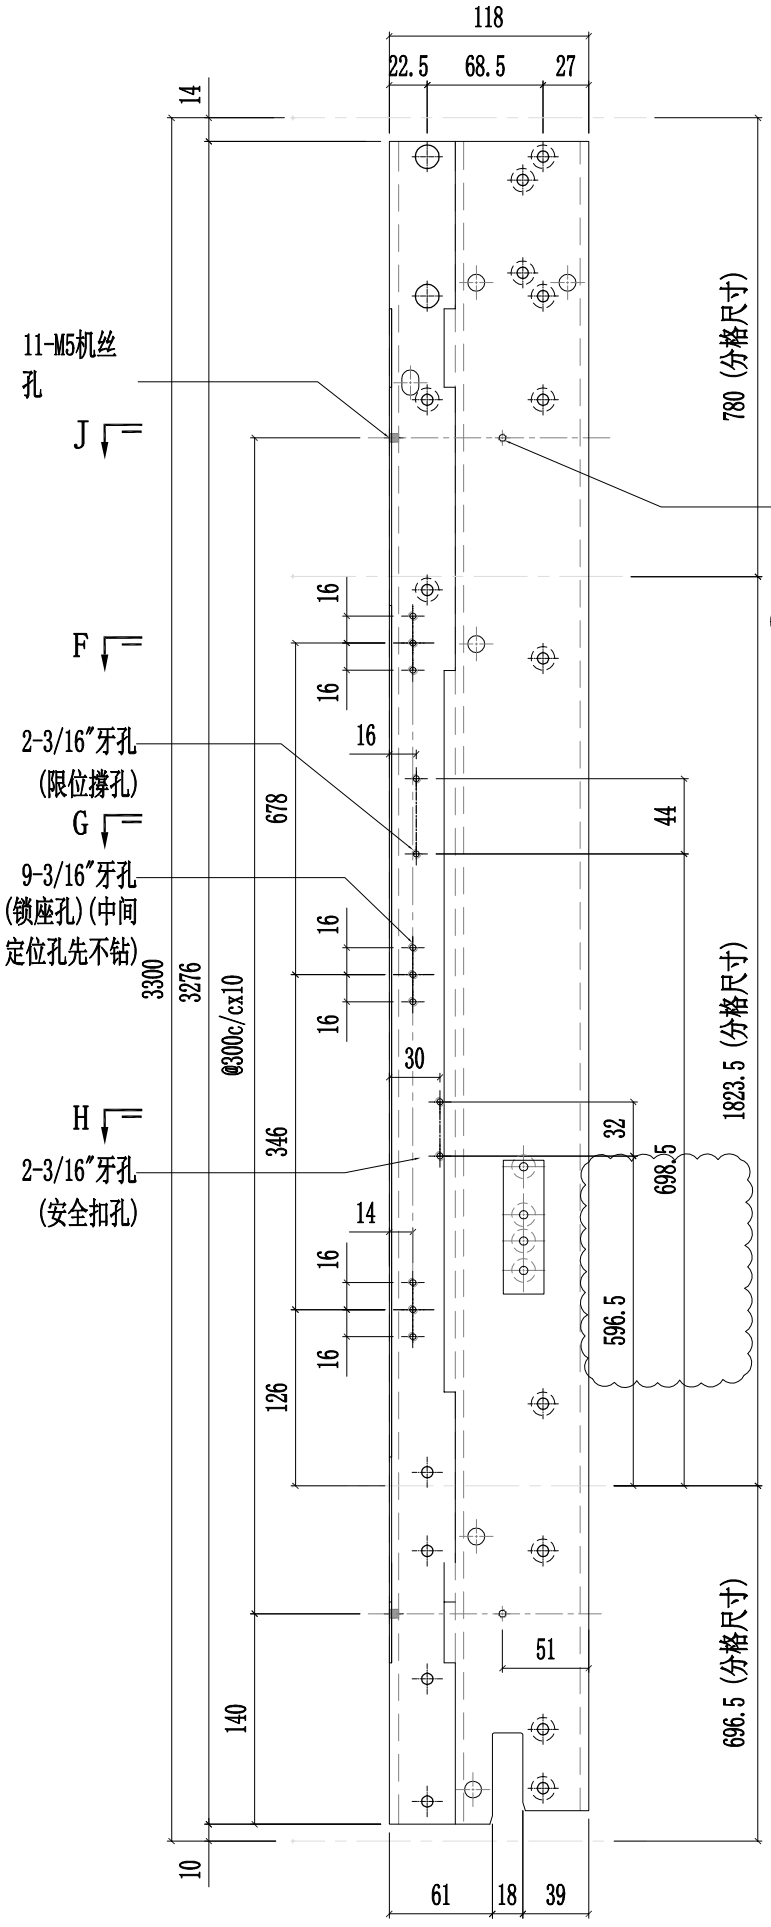


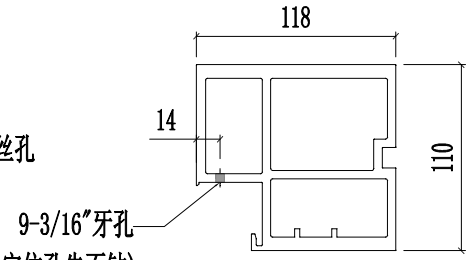


SECTION F-F

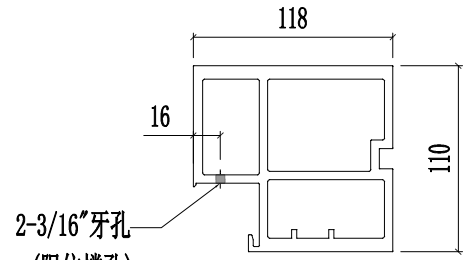

SECTION G-G

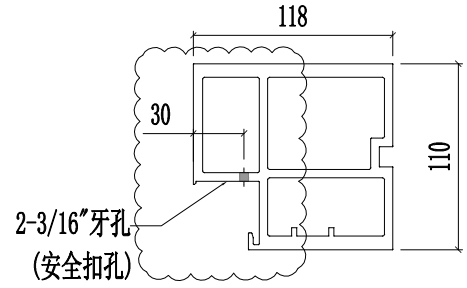


SECTION H-H

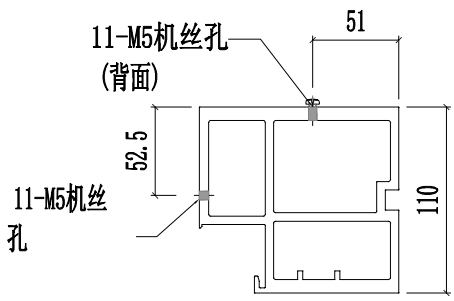

SECTION J-J

美特鋁質有限公司 MIDI Aluminium Fabricator Ltd.													
工程號	J857	類別		物料號	-								
地盤	啟德6552	制圖	陈梓豪	20220211	圖號	X86055-P46							
图纸名称	铝料加工图	復核	練松文	20220213	數量	-							
材料	X86055	批准	林仁安	20220215	單件重量	- (KG)							

修改	A	B	C	採用	工廠	✓	地盤	-
日期	03.16	03.26	05.14	材料颜色	AL2:ECK3X10063S-XF1			

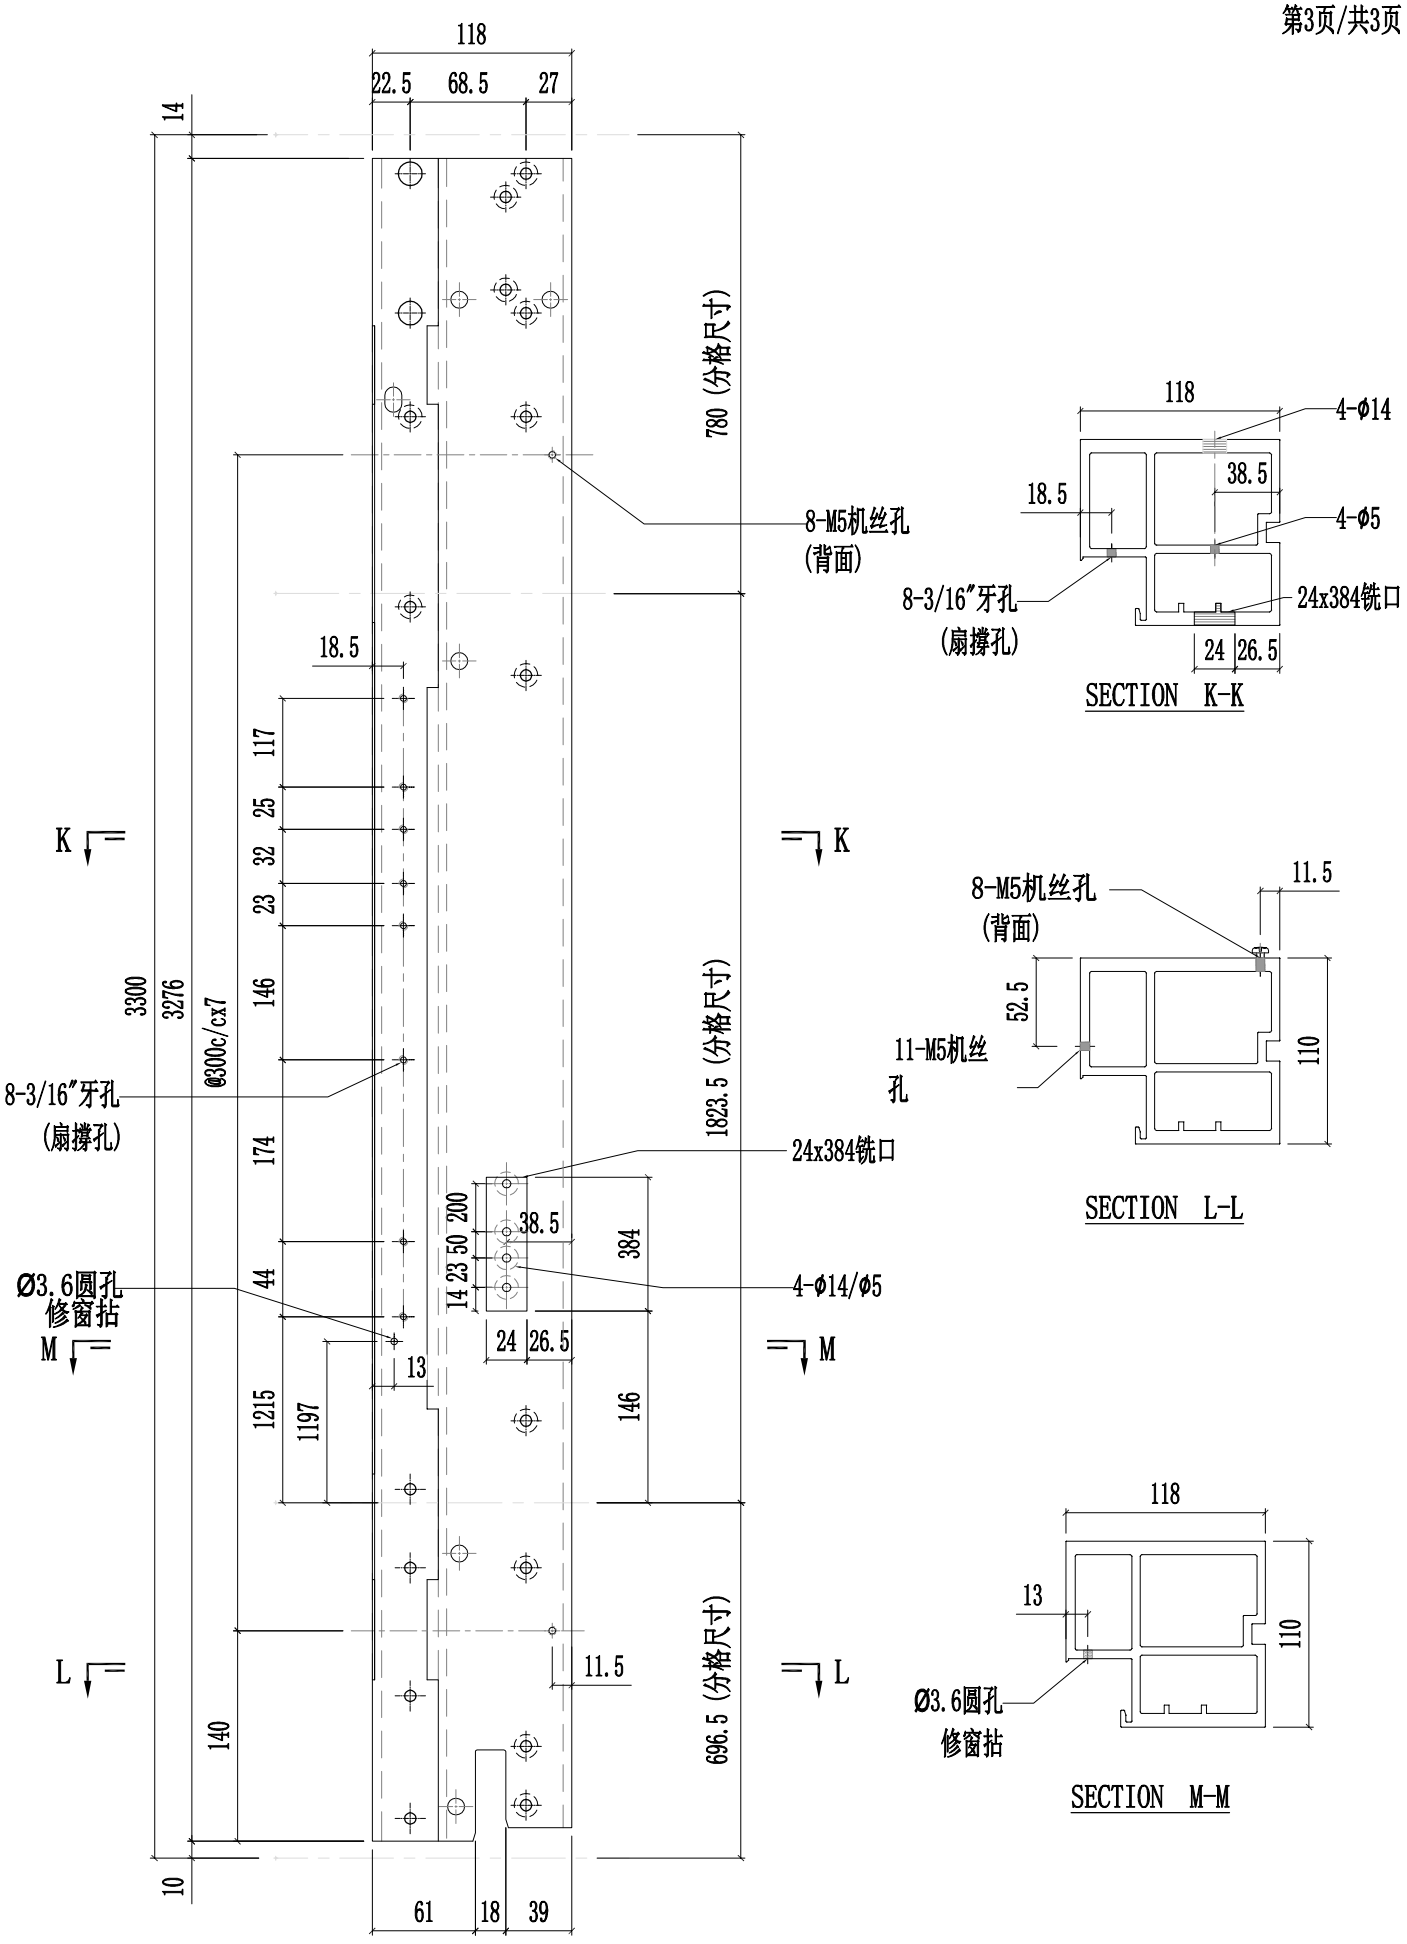


SECTION K-K

SECTION L-L


SECTION M-M

美特鋁質有限公司 MIDI Aluminium Fabricator Ltd.														
修改	A	B	C	採用	工廠	✓	地盤	-	图纸名称	铝料加工图	復核	練松文	20220213	數量	-
日期	03.16	03.26	05.14	材料颜色	AL2:ECK3X10063S-XF1				材料	X86055	批准	林仁安	20220215	單件重量	- (KG)


工程號	J857	類別		物料號	-		
地盤	啟德6552	制圖	陈梓豪	20220211	圖號	X86055-P47	

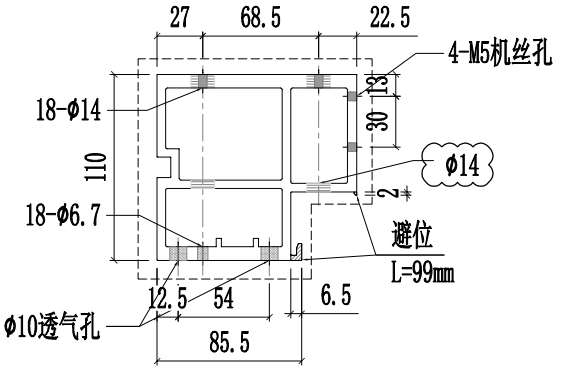


SECTION A-A

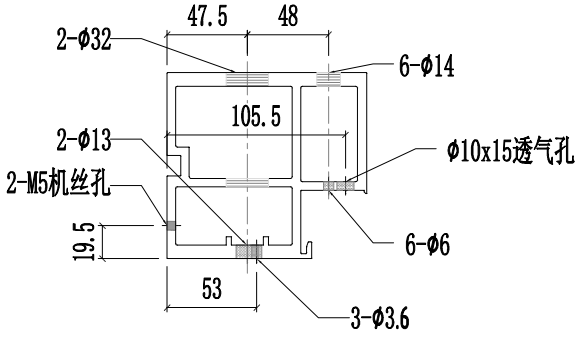


SECTION B-B

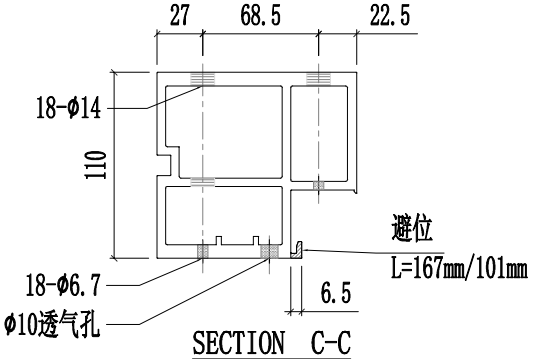


SECTION C-C

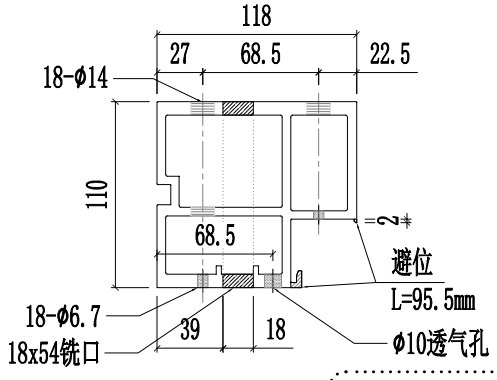


SECTION D-D

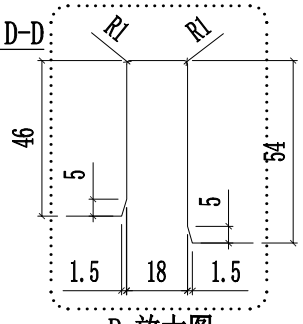


P 放大图

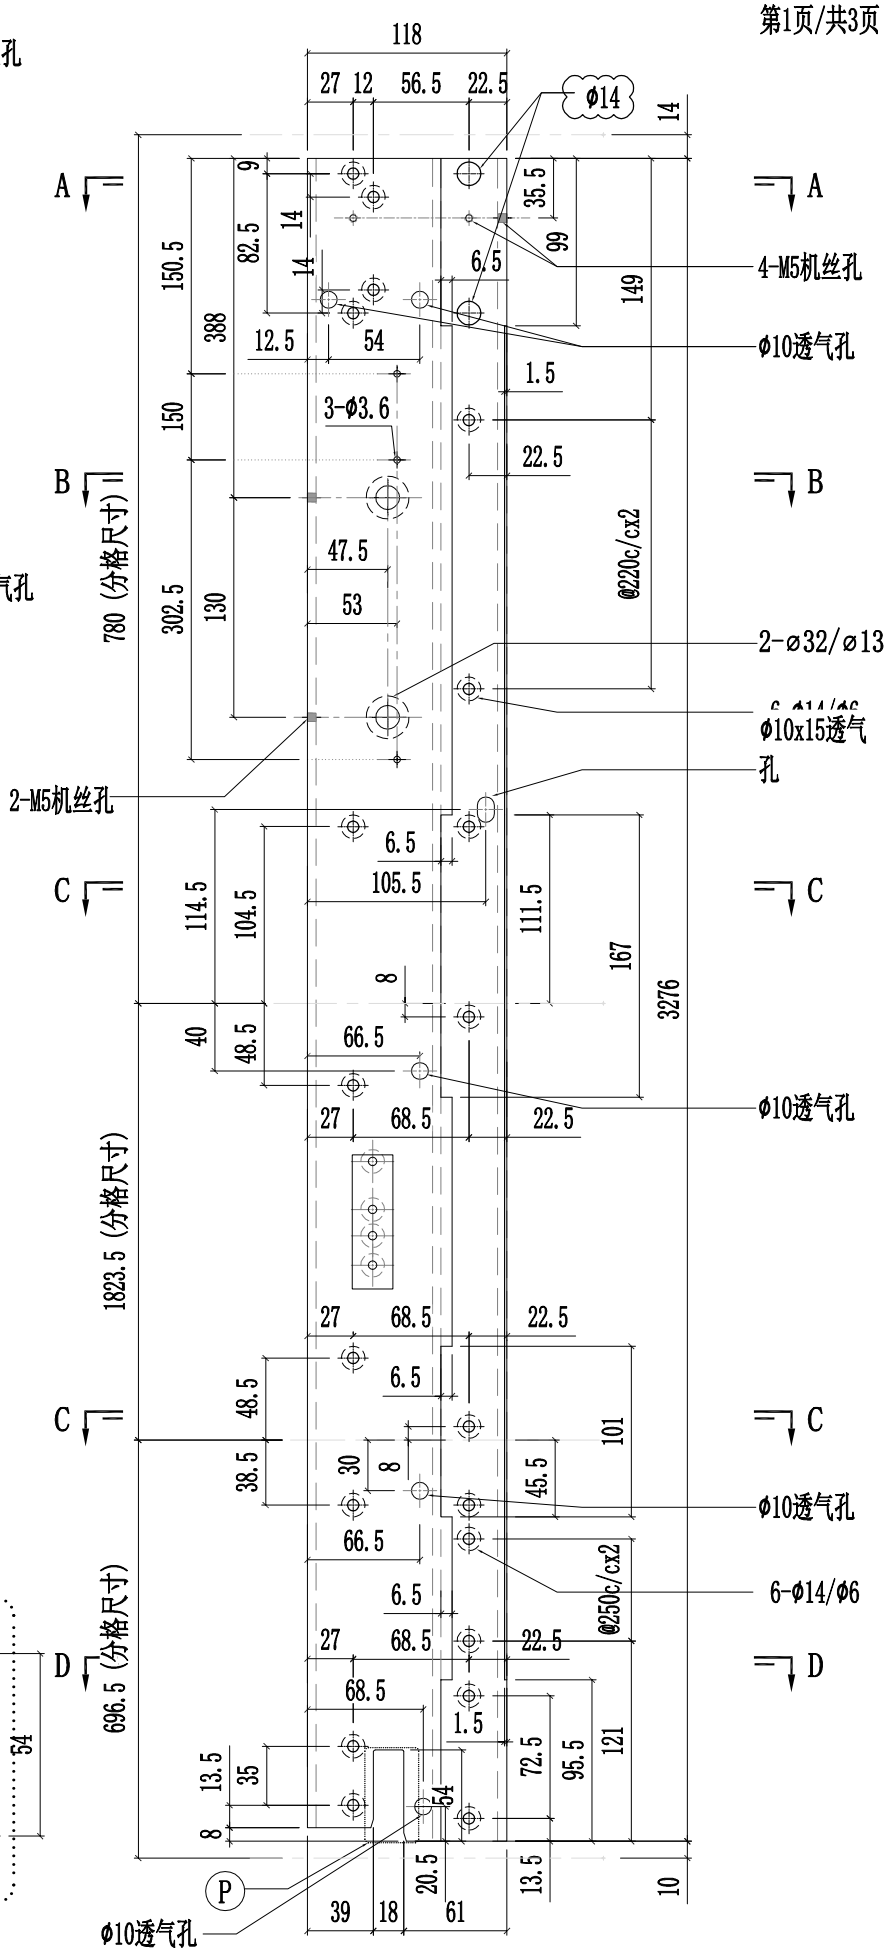


美特鋁質有限公司 MIDI Aluminium Fabricator Ltd.														
修改	A	B	C	採用	工廠	✓	地盤	-	工程號	J857	類別		物料號	-
日期	03.16	03.26	05.14	材料顏色	AL2:ECK3X10063S-XF1				地盤	啟德6552	制圖	陈梓豪 20220211	圖號	X86055-P47
									图纸名称	铝料加工图	復核	練松文 20220213	數量	-
									材料	X86055	批准	林仁安 20220215	單件重量	- (KG)

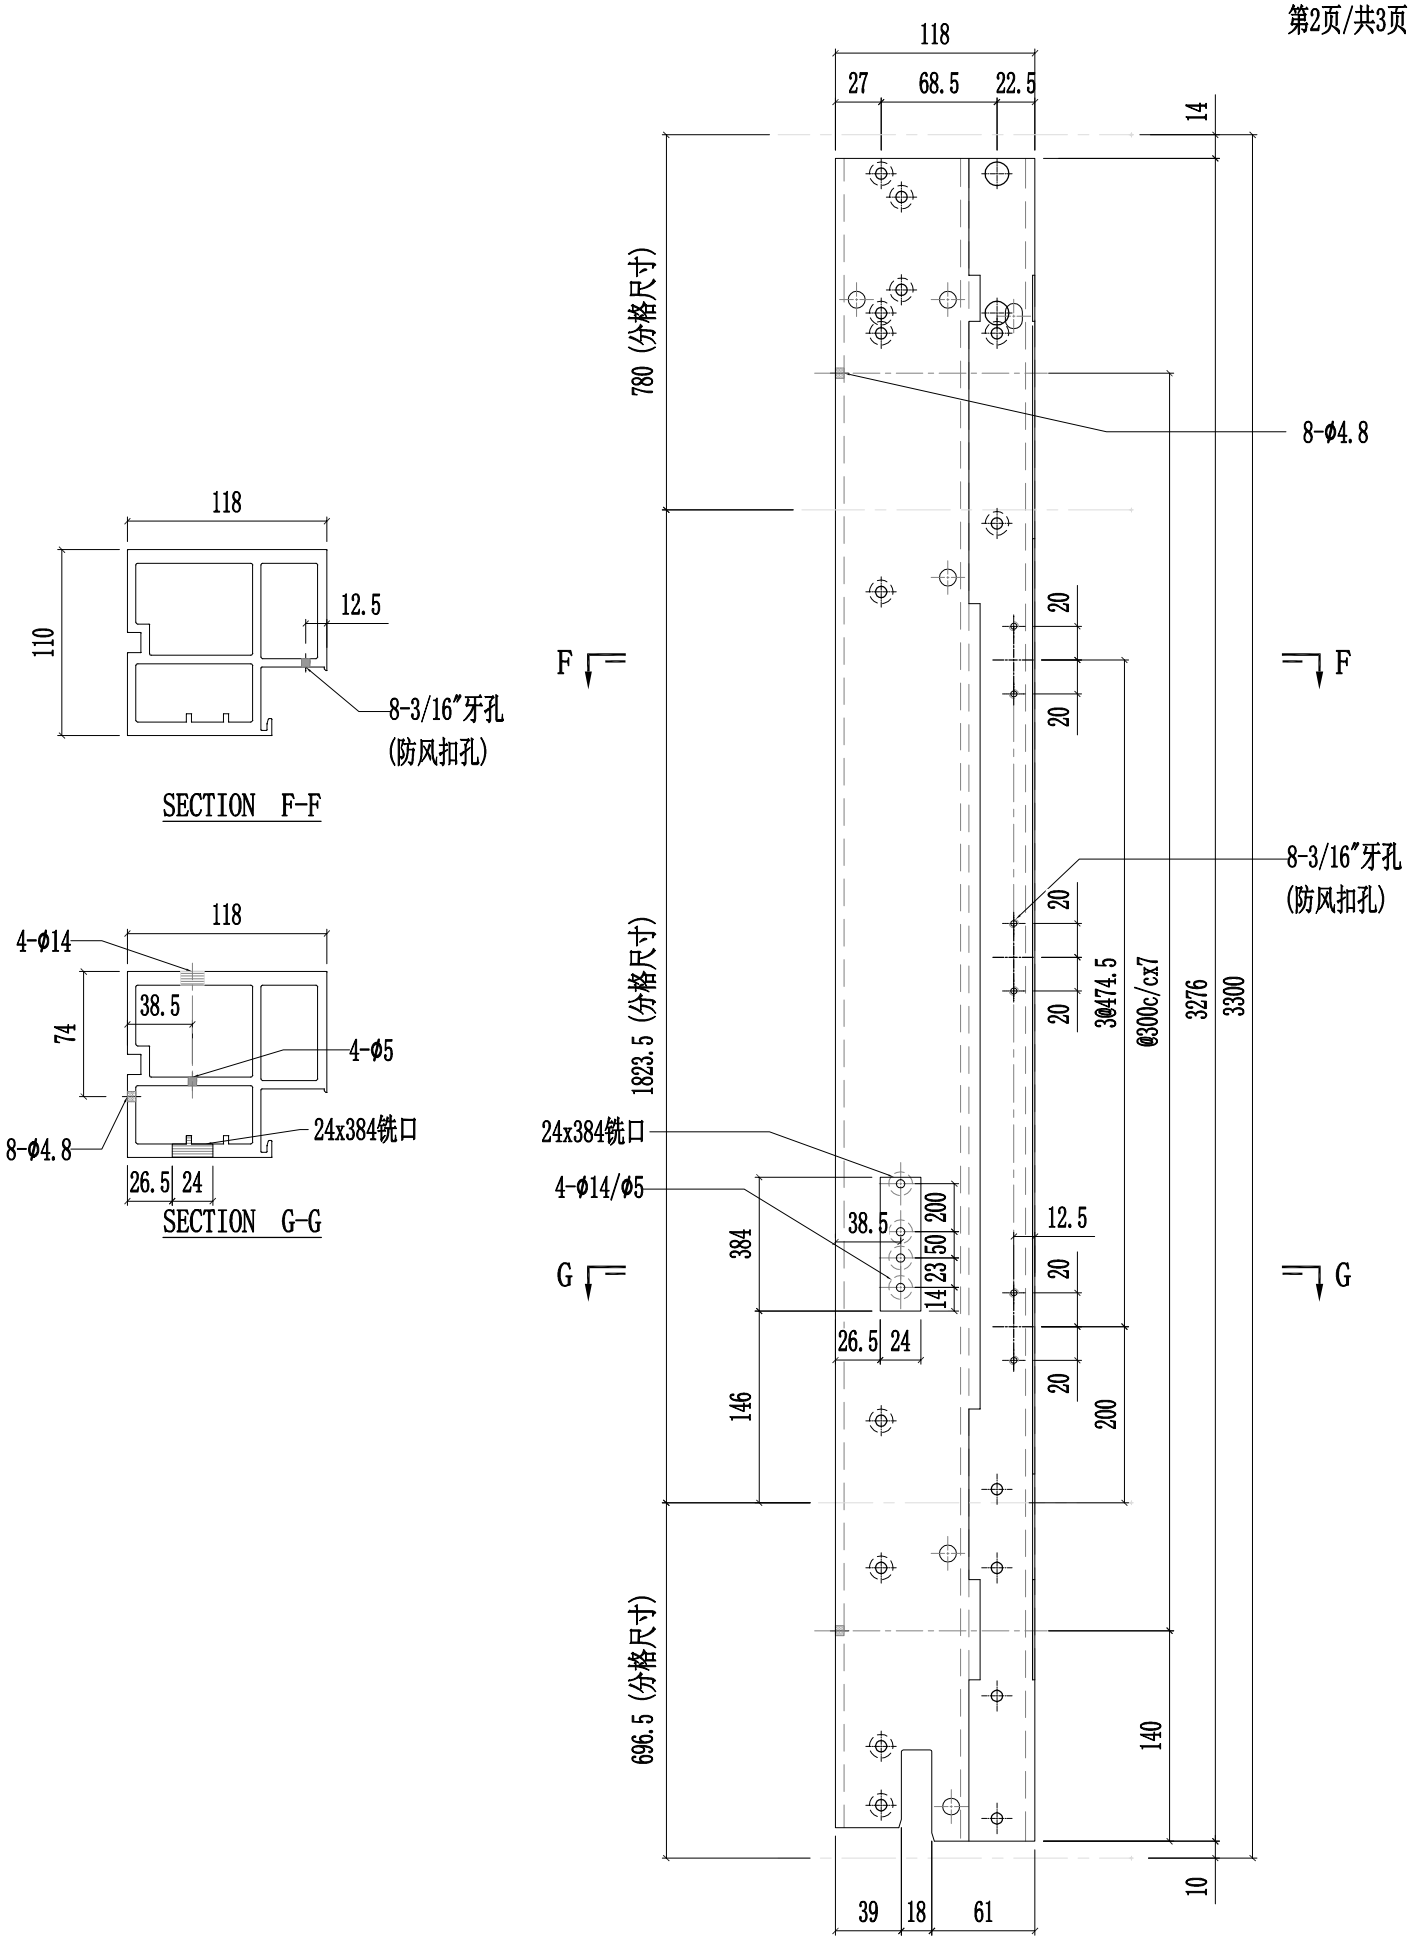


美特鋁質有限公司 MIDI Aluminium Fabricator Ltd.														
									工程號	J857	類別		物料號	-
									地盘	啟德6552	制圖	陈梓豪 20220211	圖號	X86055-P47
修改	A	B	C	採用	工廠	✓	地盤	-	图纸名称	铝料加工图	復核	練松文 20220213	數量	-
日期	03.16	03.26	05.14	材料顏色		AL2:ECX3X10063S-XF1			材料	X86055	批准	林仁安 20220215	單件重量	- (KG)

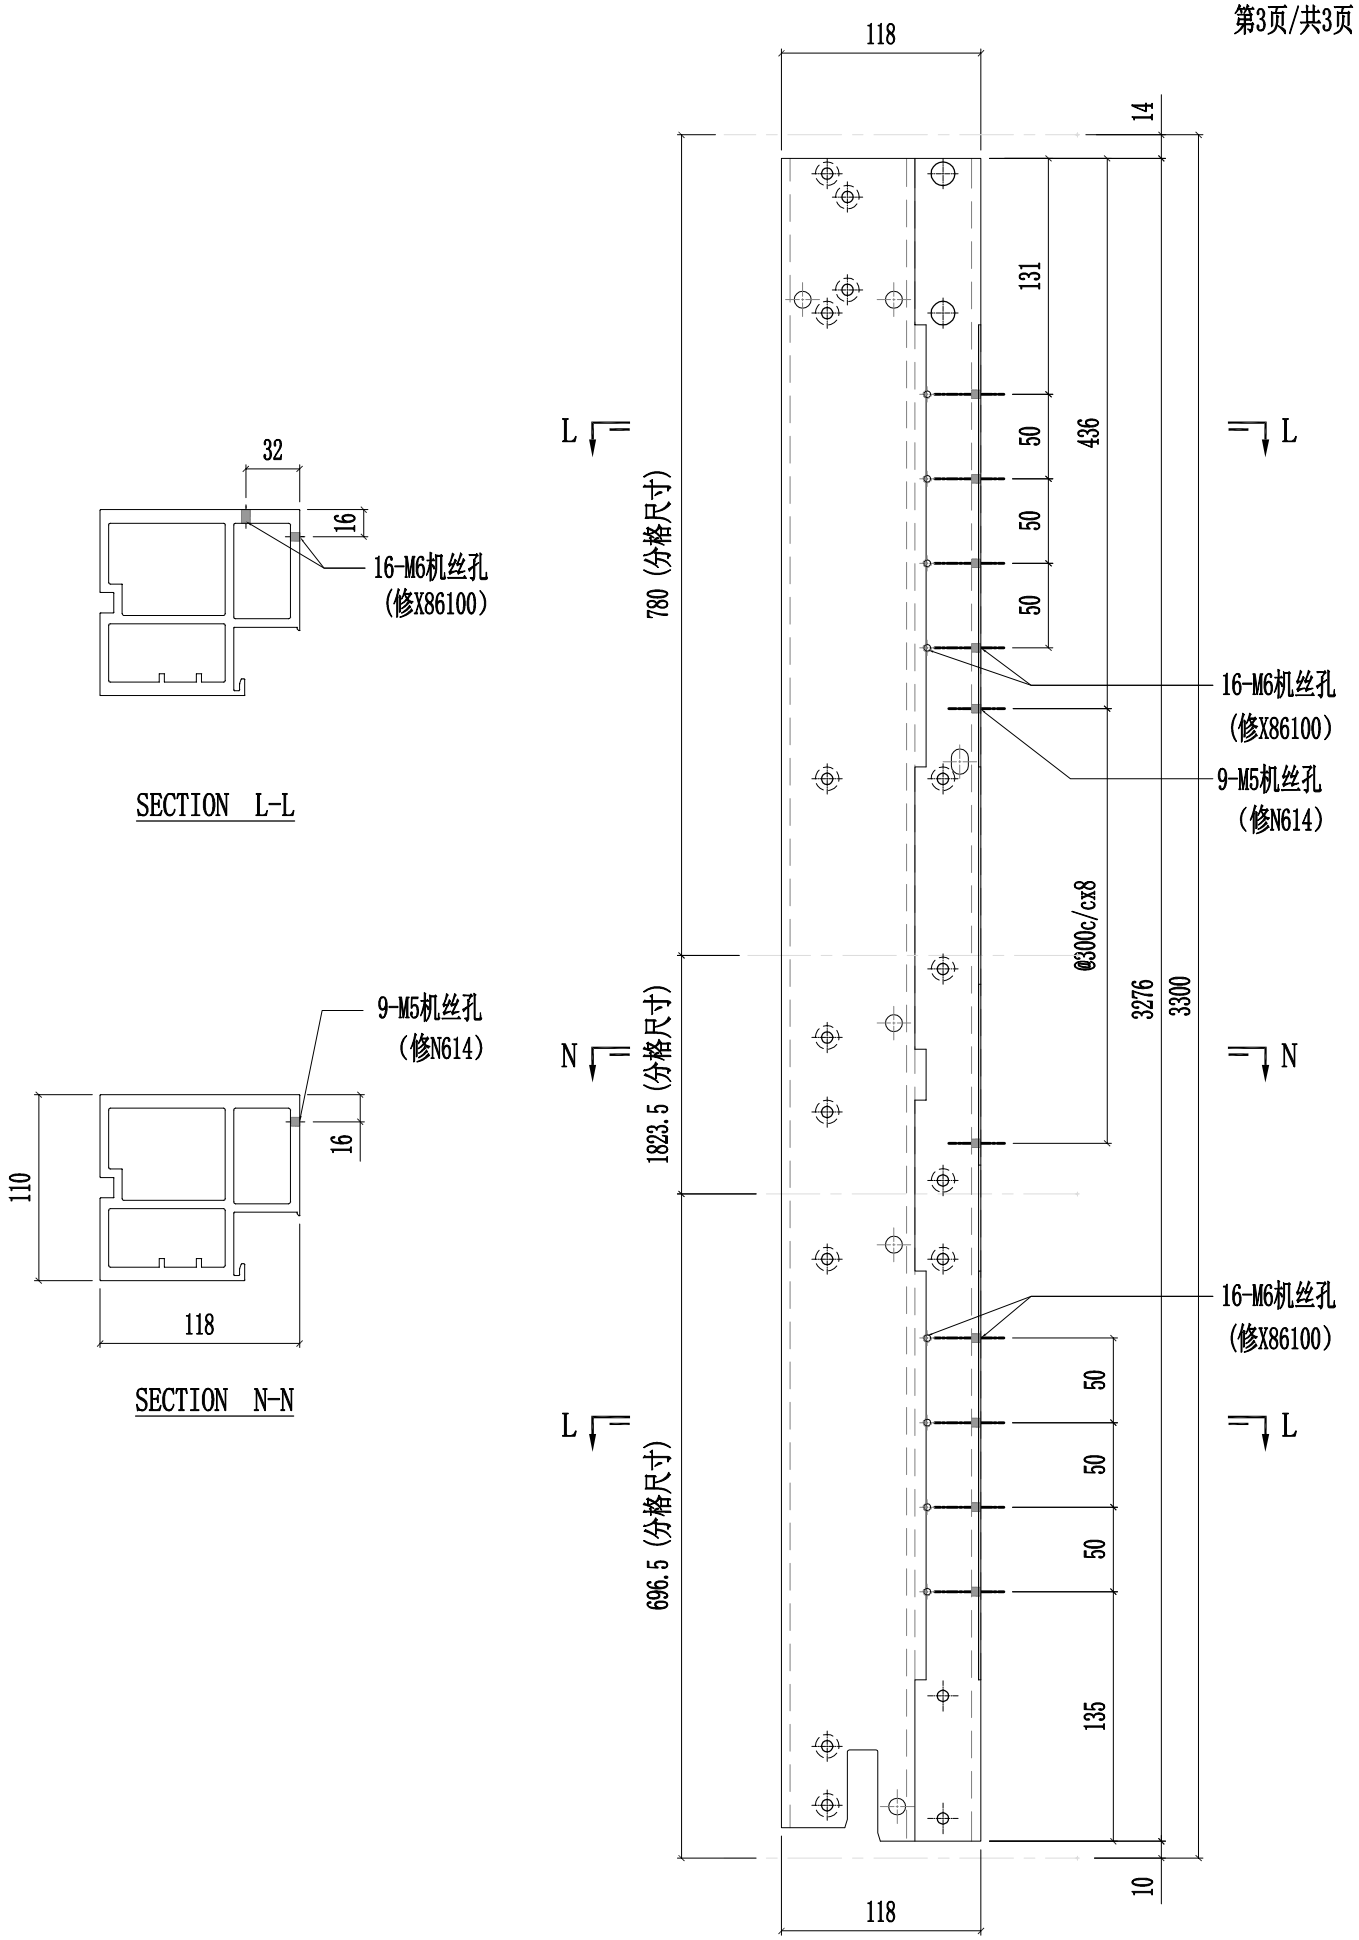


美特鋁質有限公司 MIDI Aluminium Fabricator Ltd.													
修改	A	B	C	採用	工廠	✓	地盤	-	工程號	J857	類別		物料號	-	
日期	03.16	03.26	05.14	材料顏色	AL2:ECK3X10063S-XF1				地盤	啟德6552	制圖	陈梓豪 20220211	圖號	X86055-P48	
									图纸名称	铝料加工图	復核	練松文 20220213	數量	-	
									材料	X86055	批准	林仁安 20220215	單件重量	-	(KG)

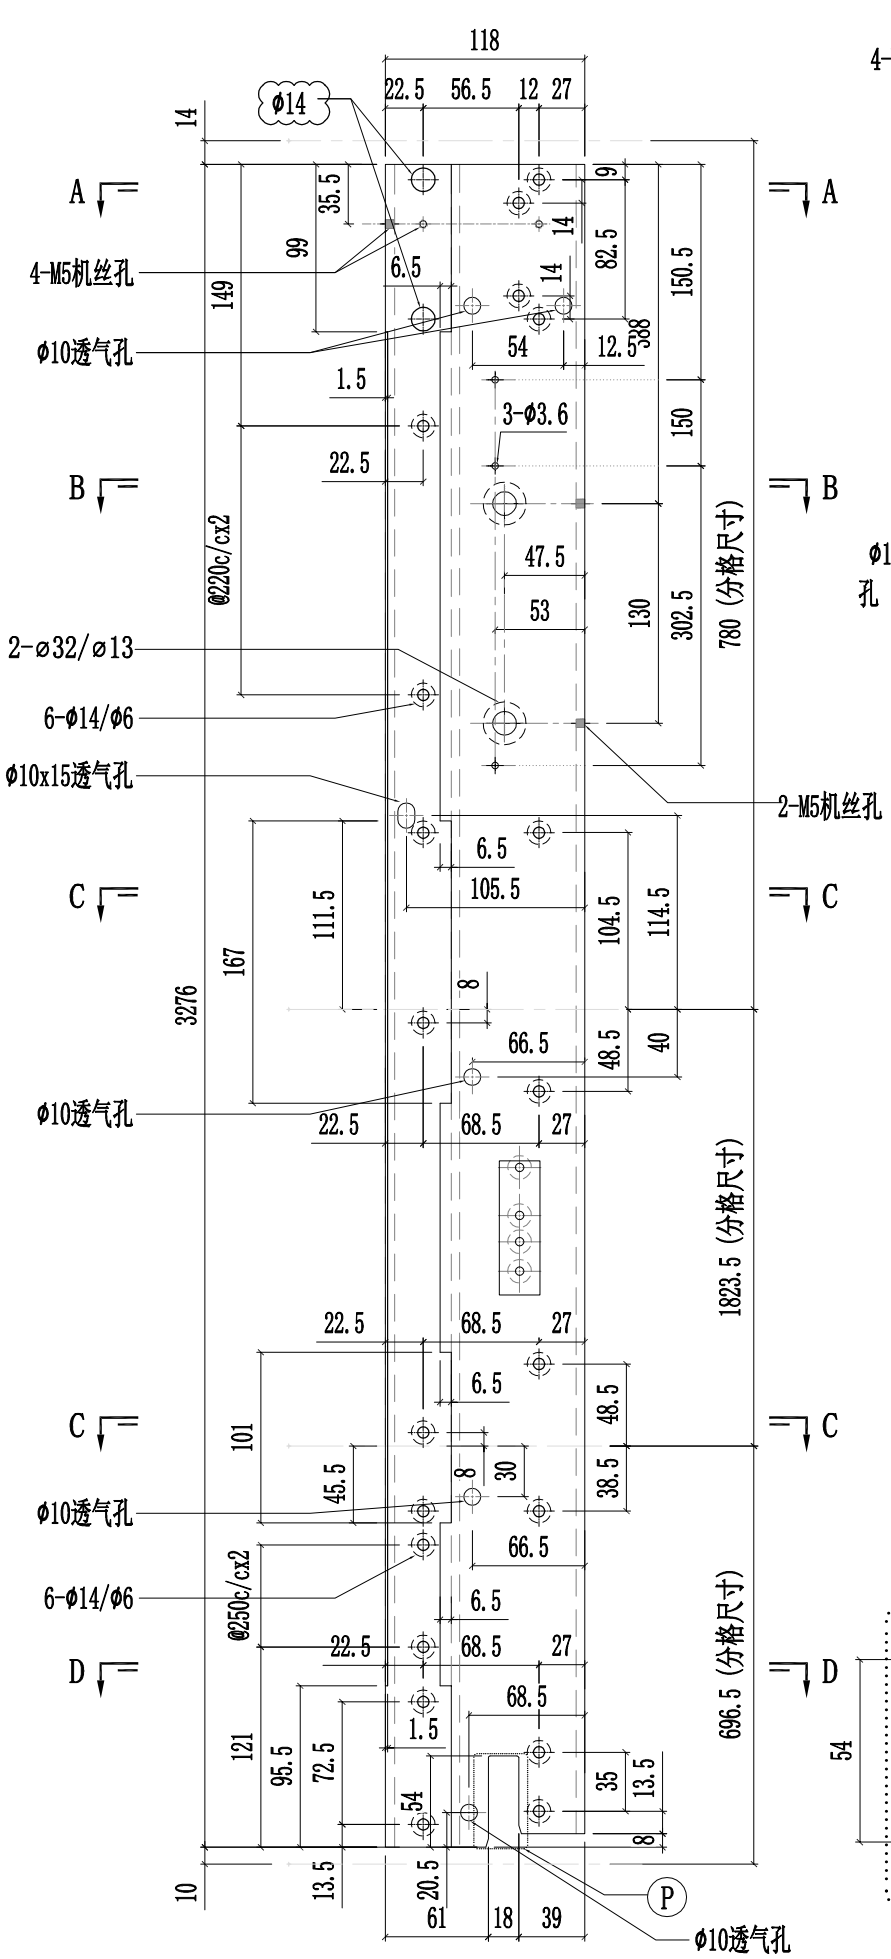


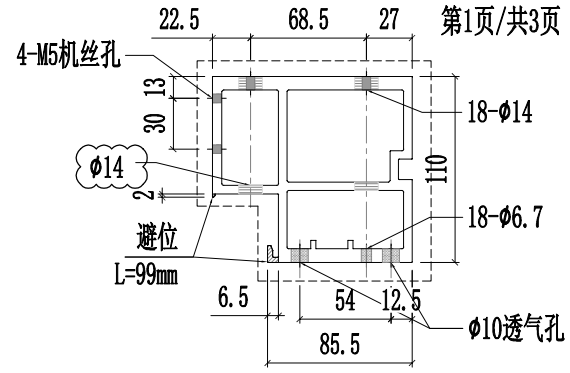


SECTION A-A

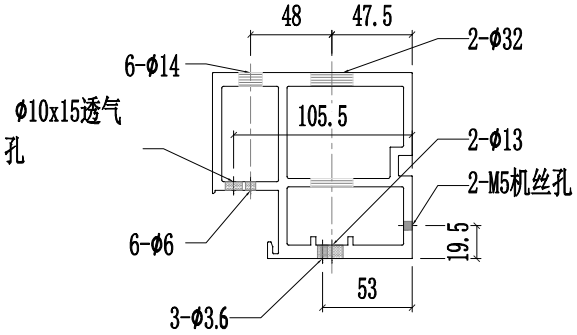


SECTION B-B

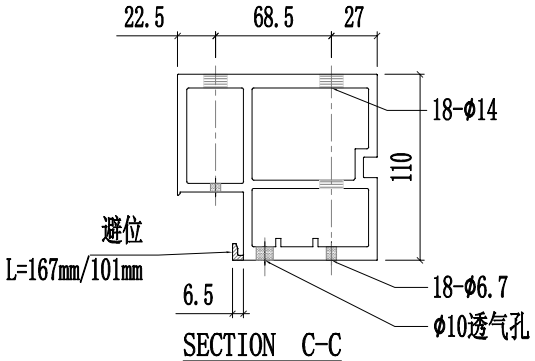

SECTION C-C

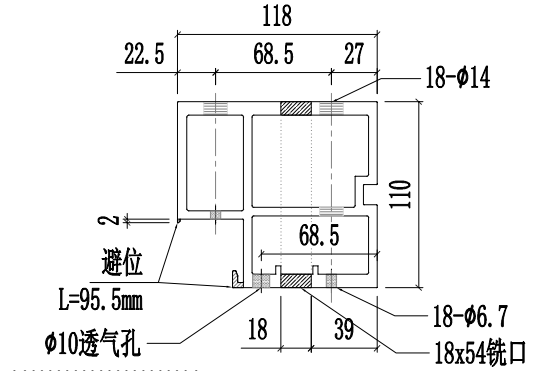



SECTION D-D

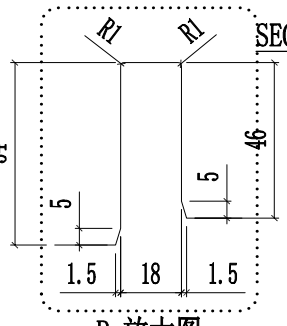


P 放大图

美特鋁質有限公司 MIDI Aluminium Fabricator Ltd.													
工程號	J857	類別		物料號	-								
地盤	啟德6552	制圖	陈梓豪	20220211	圖號	X86055-P48							
修改	A	B	C	採用	工廠	✓	地盤	-	图纸名称	铝料加工图	復核	練松文	20220213	數量	-		
日期	03.16	03.26	05.14	材料颜色	AL2:ECK3X10063S-XF1				材料	X86055	批准	林仁安	20220215	單件重量	-	(KG)	

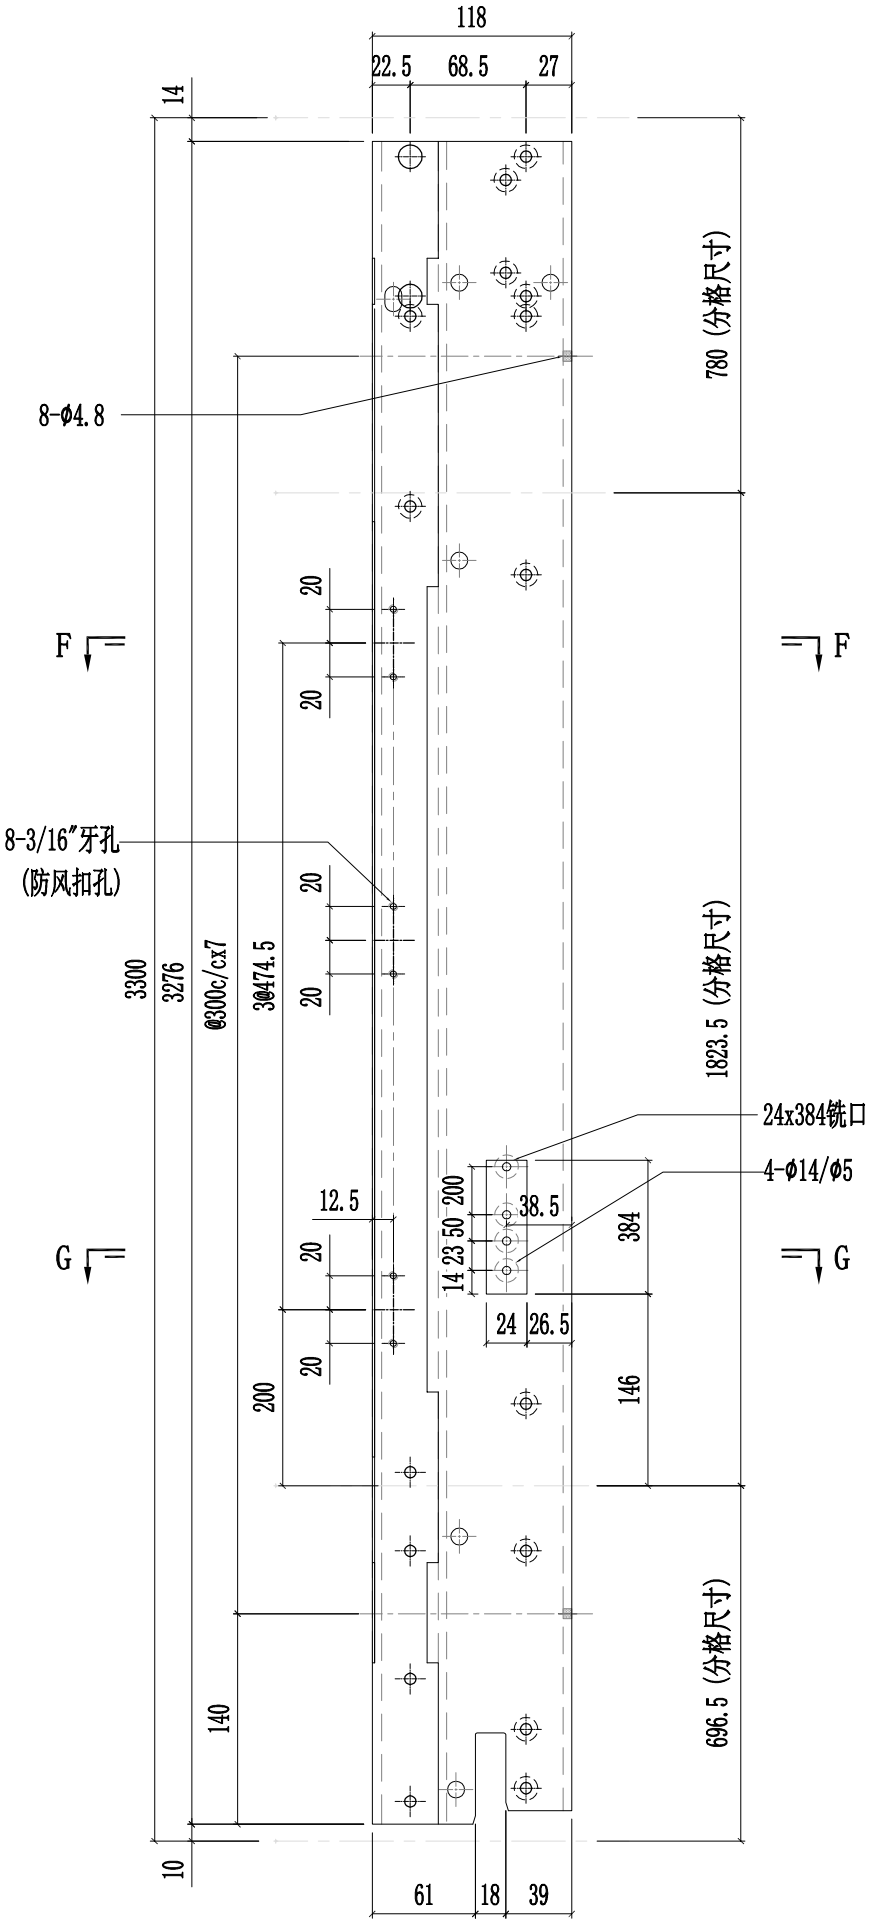

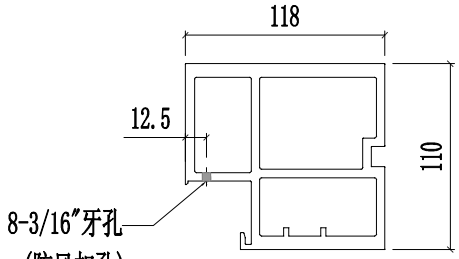



SECTION F-F

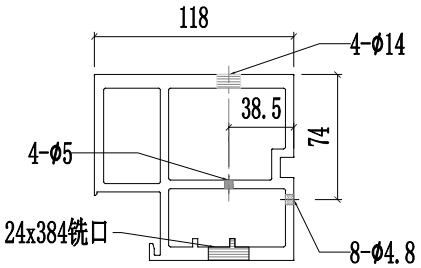


SECTION G-G

美特鋁質有限公司 MIDI Aluminium Fabricator Ltd.														
									工程號	J857	類別		物料號	-
									地盤	啟德6552	制圖	陈梓豪 20220211	圖號	X86055-P48
修改	A	B	C	採用	工廠	✓	地盤	-	图纸名称	铝料加工图	復核	練松文 20220213	數量	-
日期	03.16	03.26	05.14	材料颜色		AL2:ECK3X10063S-XF1			材料	X86055	批准	林仁安 20220215	單件重量	- (KG)

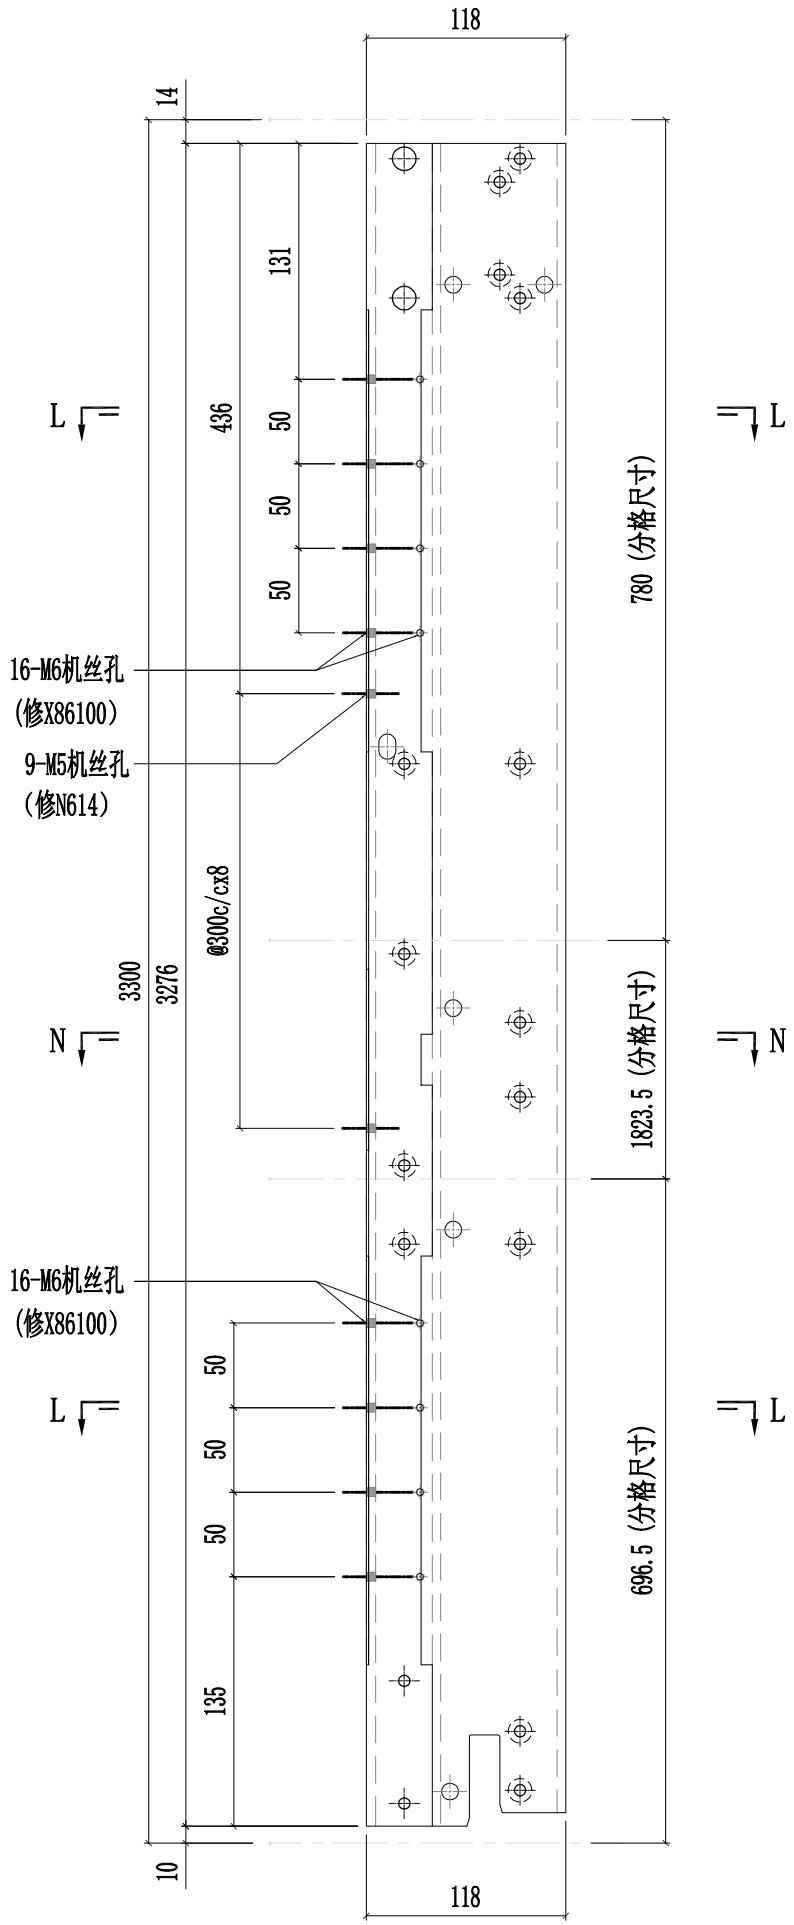

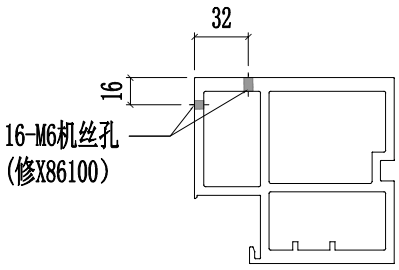



SECTION L-L

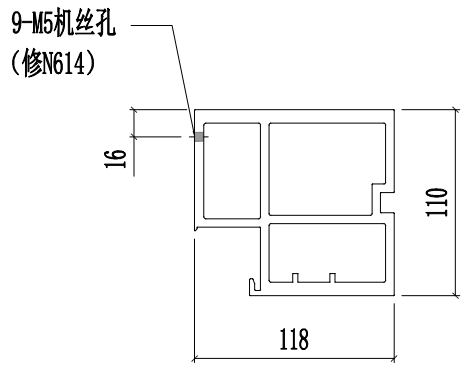


SECTION N-N

美特鋁質有限公司 MIDI Aluminium Fabricator Ltd.														
修改	A	B	C	採用	工廠	✓	地盤	-	工程號	J857	類別		物料號	-		
日期	03.16	03.26	05.14	材料顏色	AL2:ECK3X10063S-XF1				地盤	啟德6552	制圖	陈梓豪	20220211	圖號	X86055-P49
									图纸名称	铝料加工图	復核	練松文	20220213	數量	-
									材料	X86055	批准	林仁安	20220215	單件重量	- (KG)

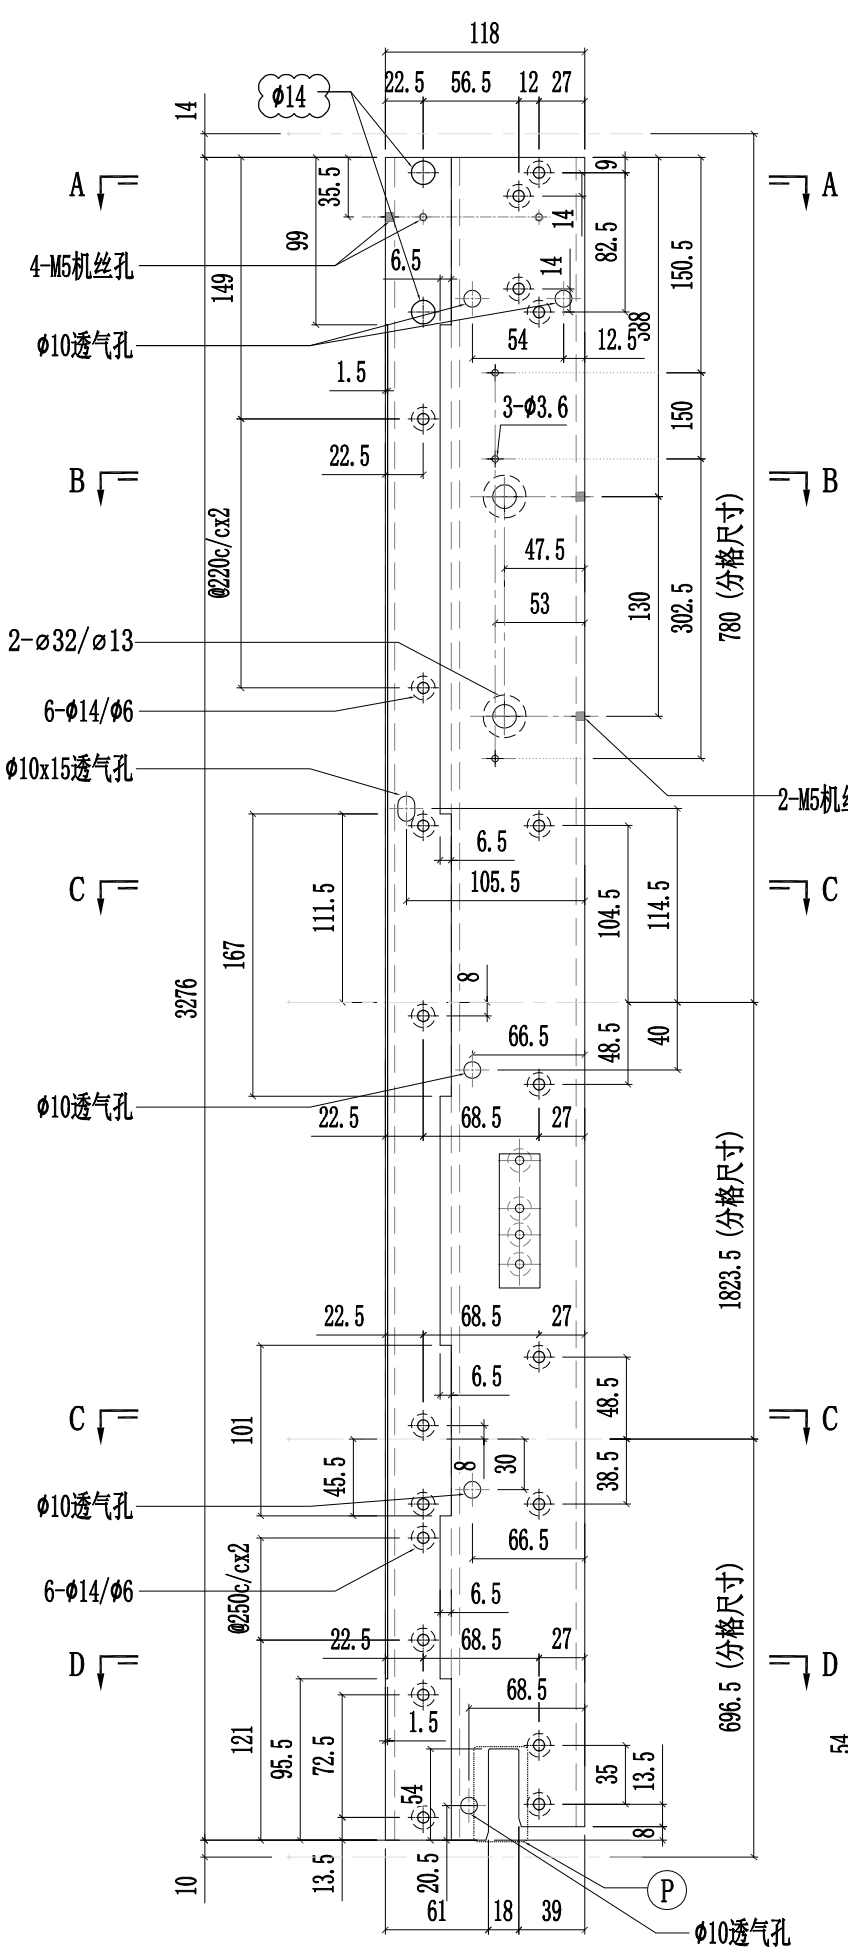


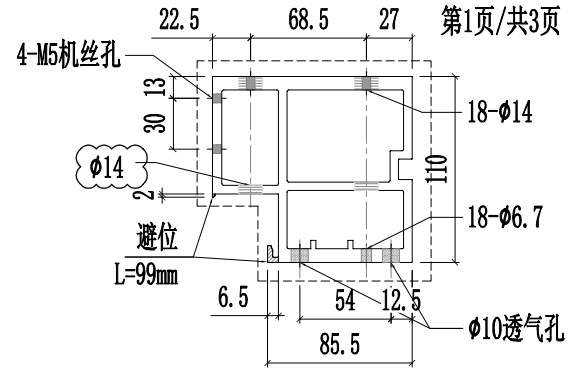


SECTION A-A

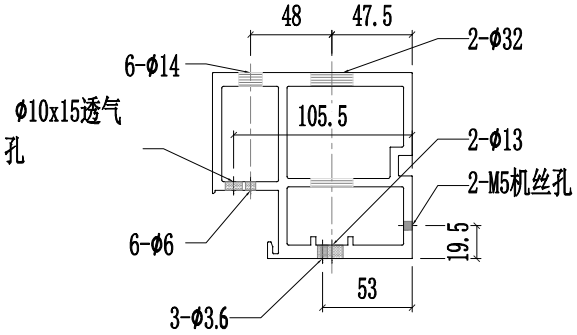


SECTION B-B

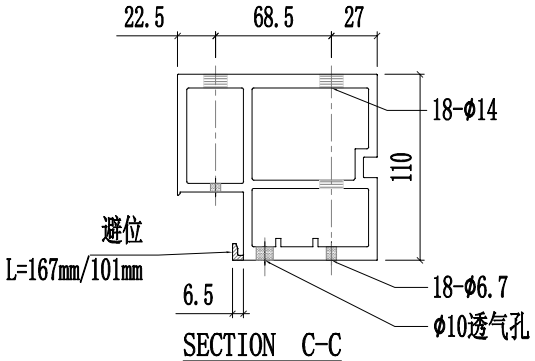

SECTION C-C

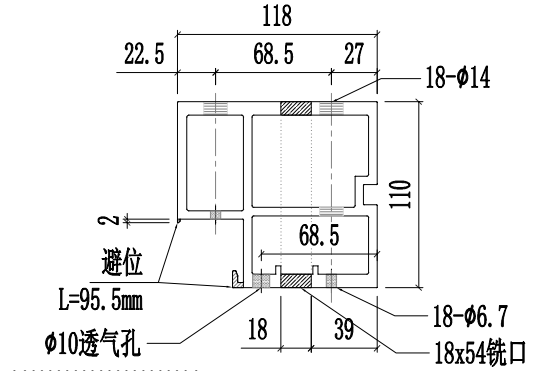



SECTION D-D

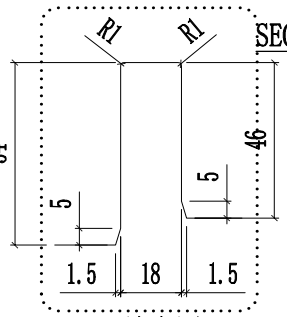


P 放大图

美特鋁質有限公司 MIDI Aluminium Fabricator Ltd.														
								工程號	J857	類別		物料號	-	
								地盤	啟德6552	制圖	陈梓豪	20220211	圖號	X86055-P49
修改	A	B	C	採用	工廠	✓	地盤	-	图纸名称	铝料加工图	復核	練松文	20220213	數量	-
日期	03.16	03.26	05.14	材料颜色		AL2:ECK3X10063S-XF1			材料	X86055	批准	林仁安	20220215	單件重量	- (KG)

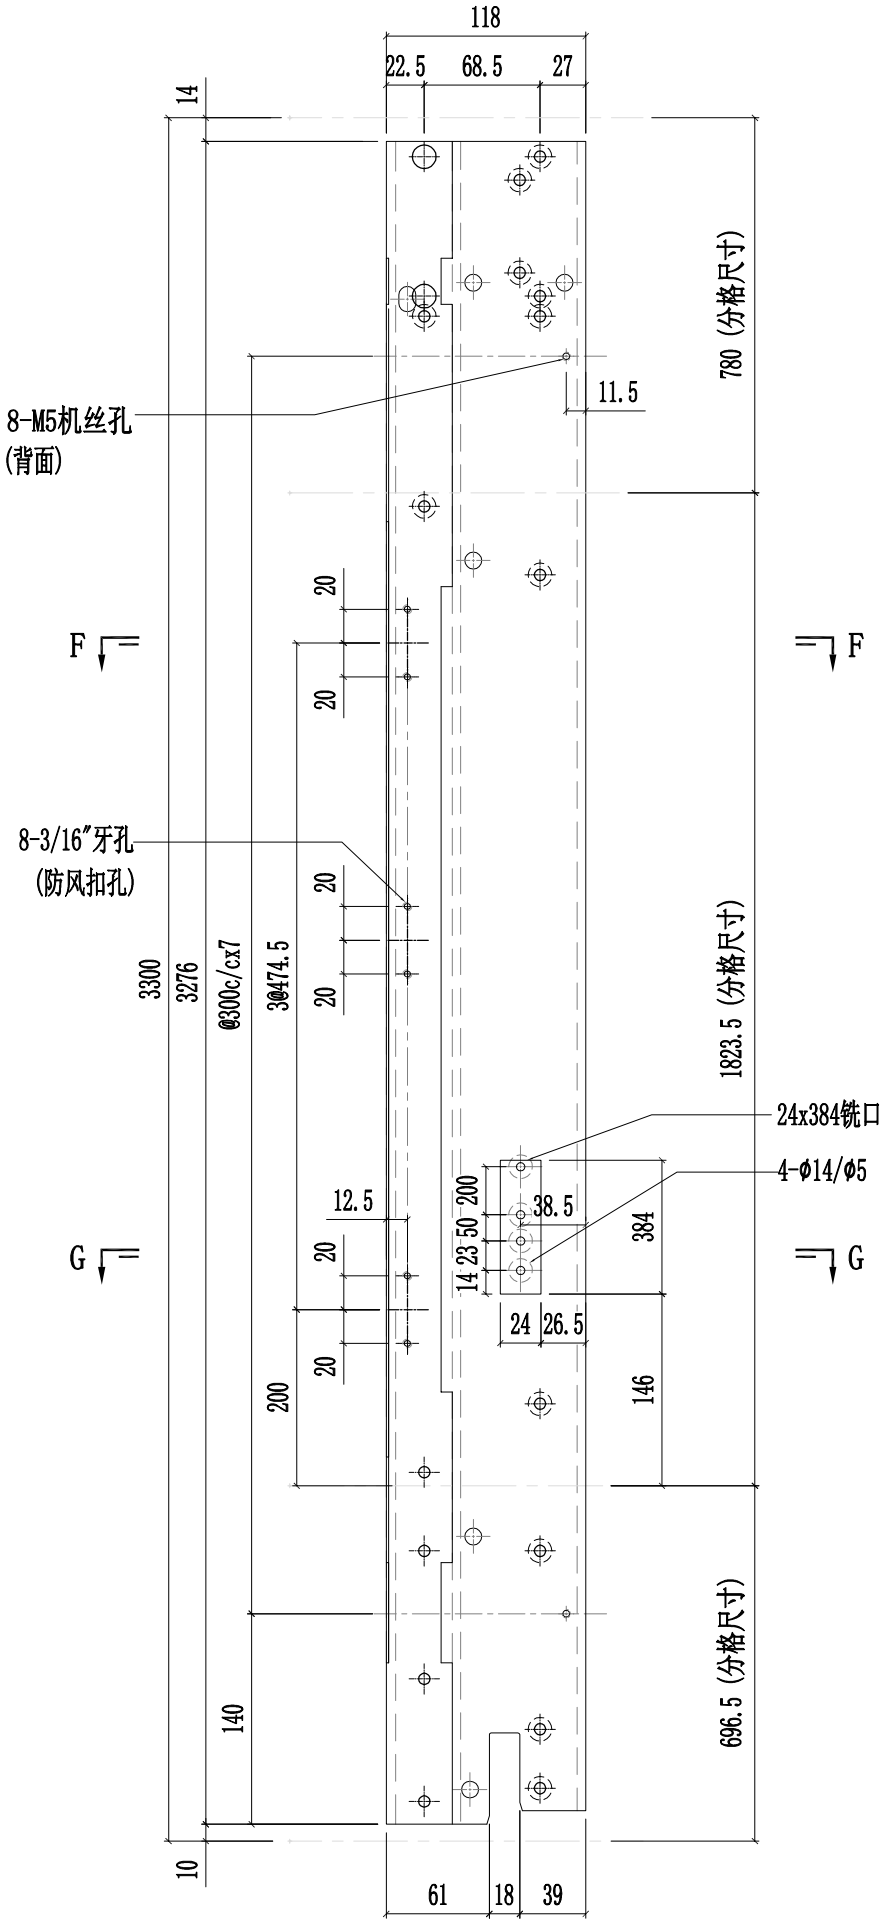

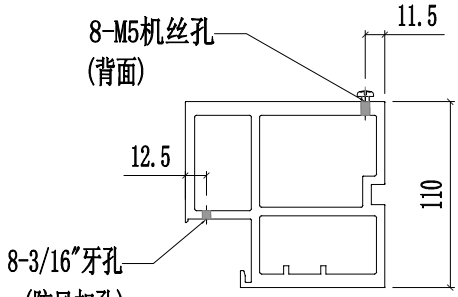


SECTION F-F

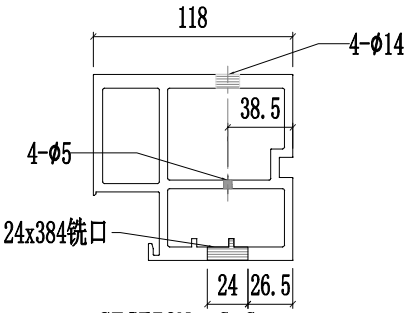


SECTION G-G

美特鋁質有限公司 MIDI Aluminium Fabricator Ltd.														
								工程號	J857	類別		物料號	-	
								地盘	啟德6552	制圖	陈梓豪	20220211	圖號	X86055-P49
修改	A	B	C	採用	工廠	✓	地盤	-	图纸名称	铝料加工图	復核	練松文	20220213	數量	-
日期	03.16	03.26	05.14	材料颜色		AL2:ECK3X10063S-XF1			材料	X86055	批准	林仁安	20220215	單件重量	- (KG)

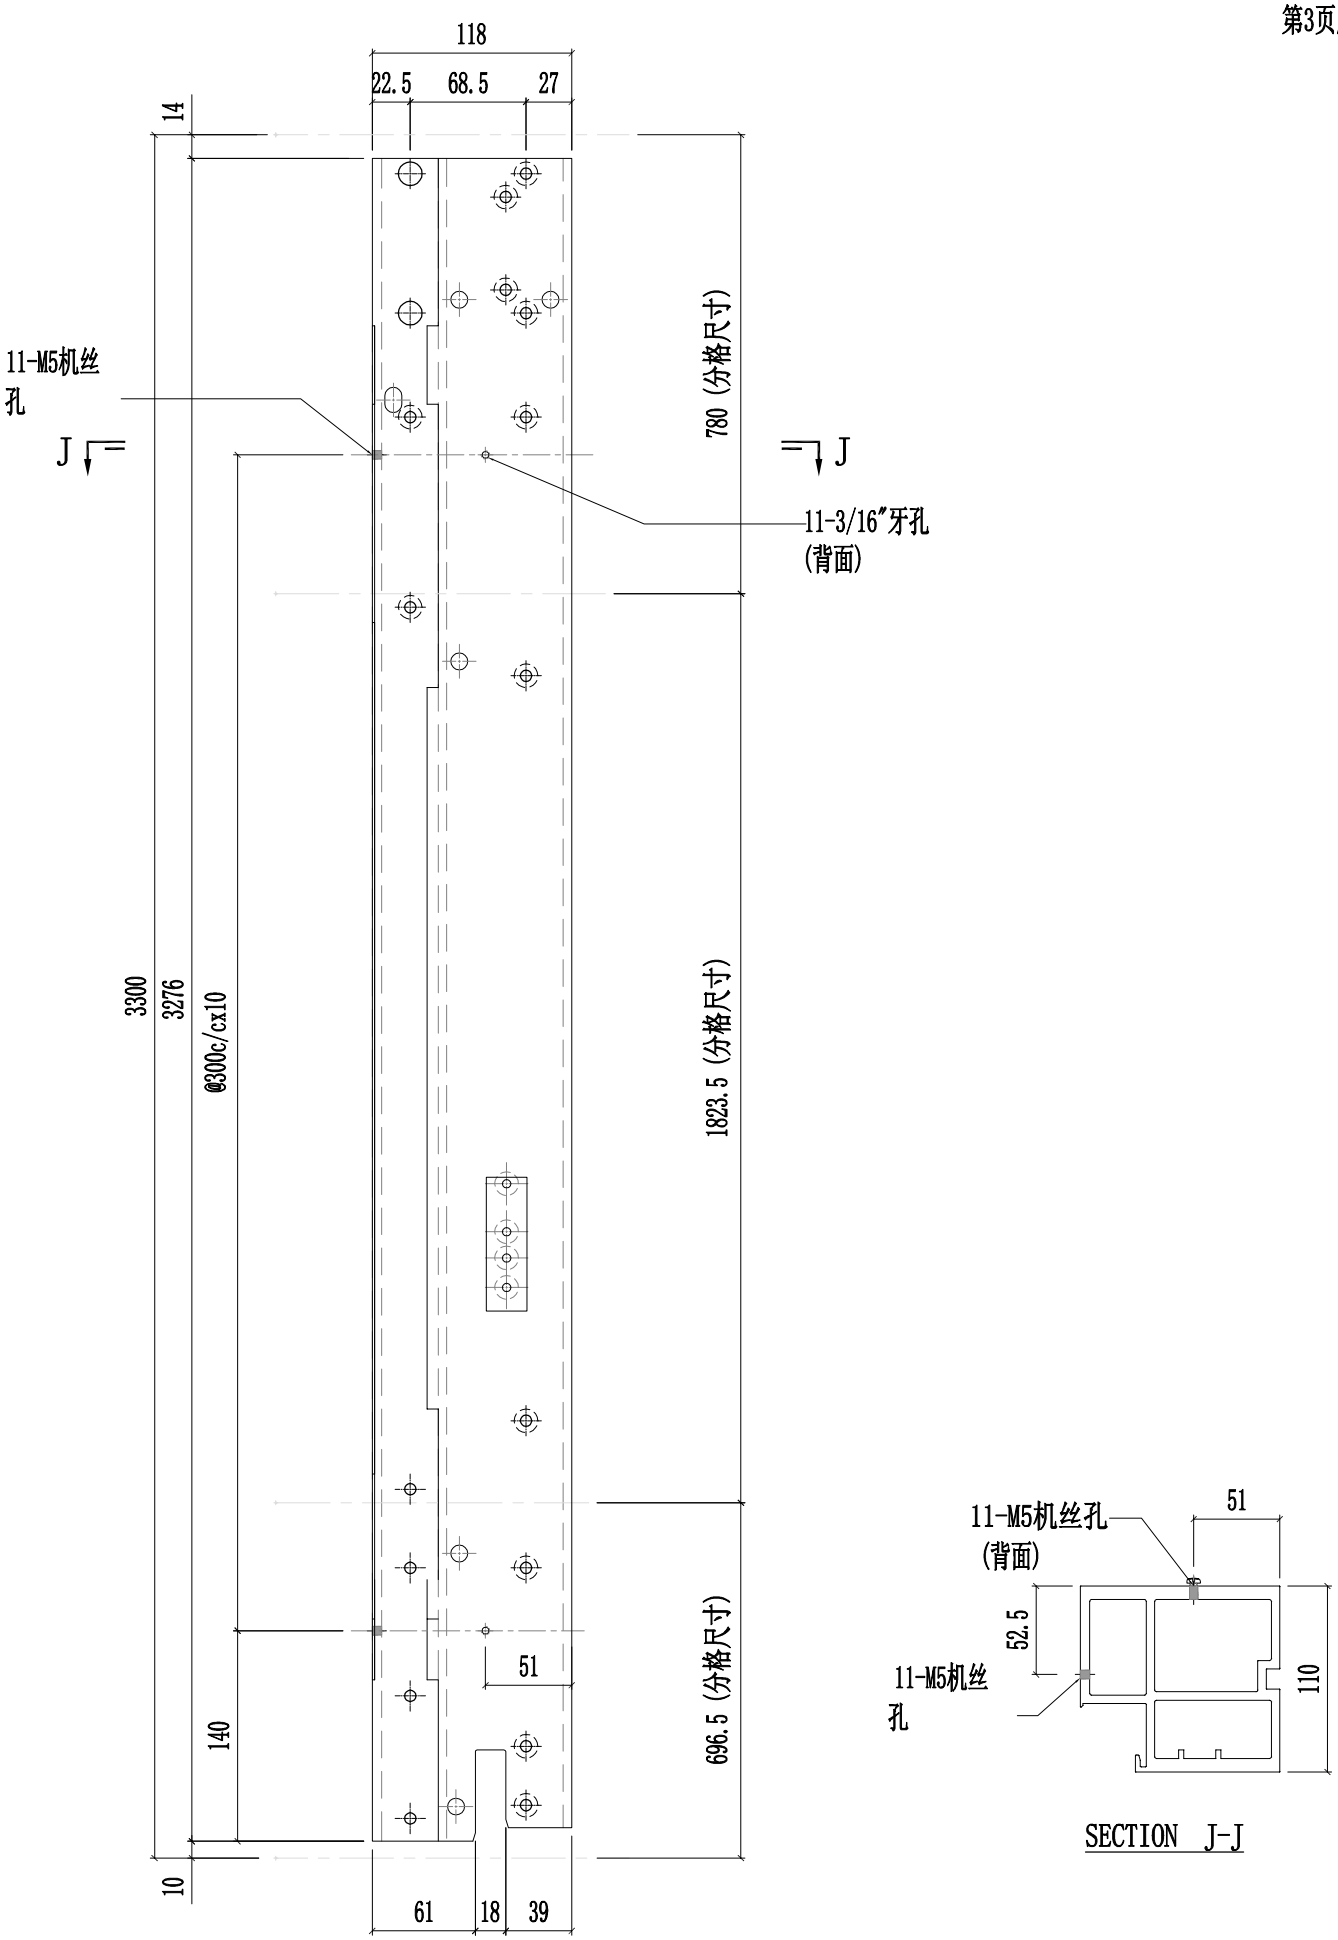


SECTION J-J


美特鋁質有限公司 MIDI Aluminium Fabricator Ltd.														
修改	A	B	C	採用	工廠	✓	地盤	-	工程號	J857	類別		物料號	-
日期	03.16	03.26	05.14	材料顏色	AL2:ECK3X10063S-XF1				地盤	啟德6552	制圖	陳梓豪 20220211	圖號	X86055-P50
									图纸名称	铝料加工图	復核	練松文 20220213	數量	-
									材料	X86055	批准	林仁安 20220215	單件重量	- (KG)

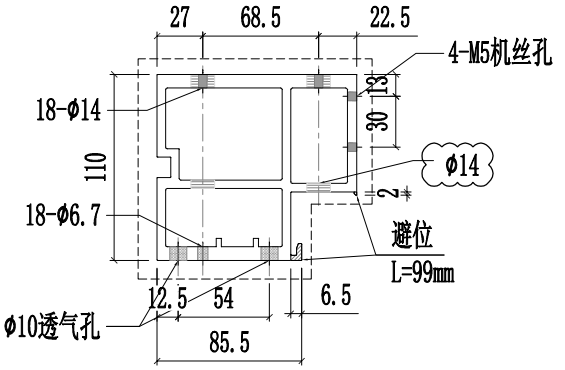


SECTION A-A

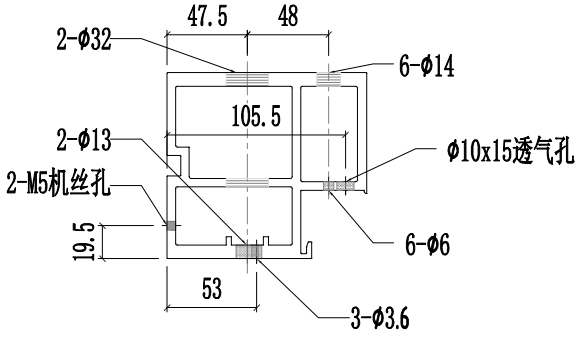


SECTION B-B

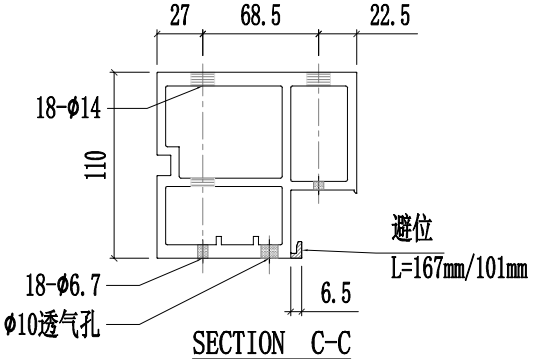


SECTION C-C

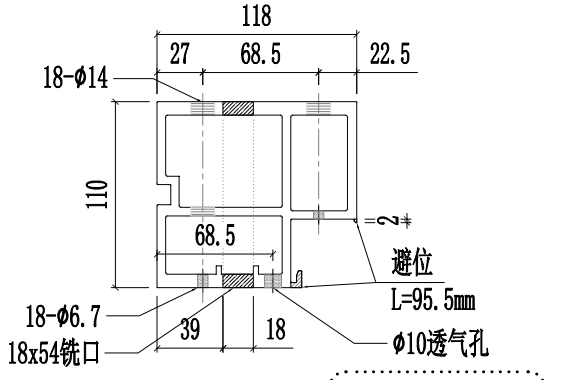


SECTION D-D

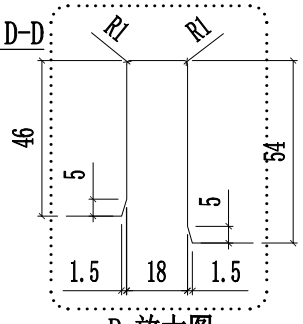


P 放大图

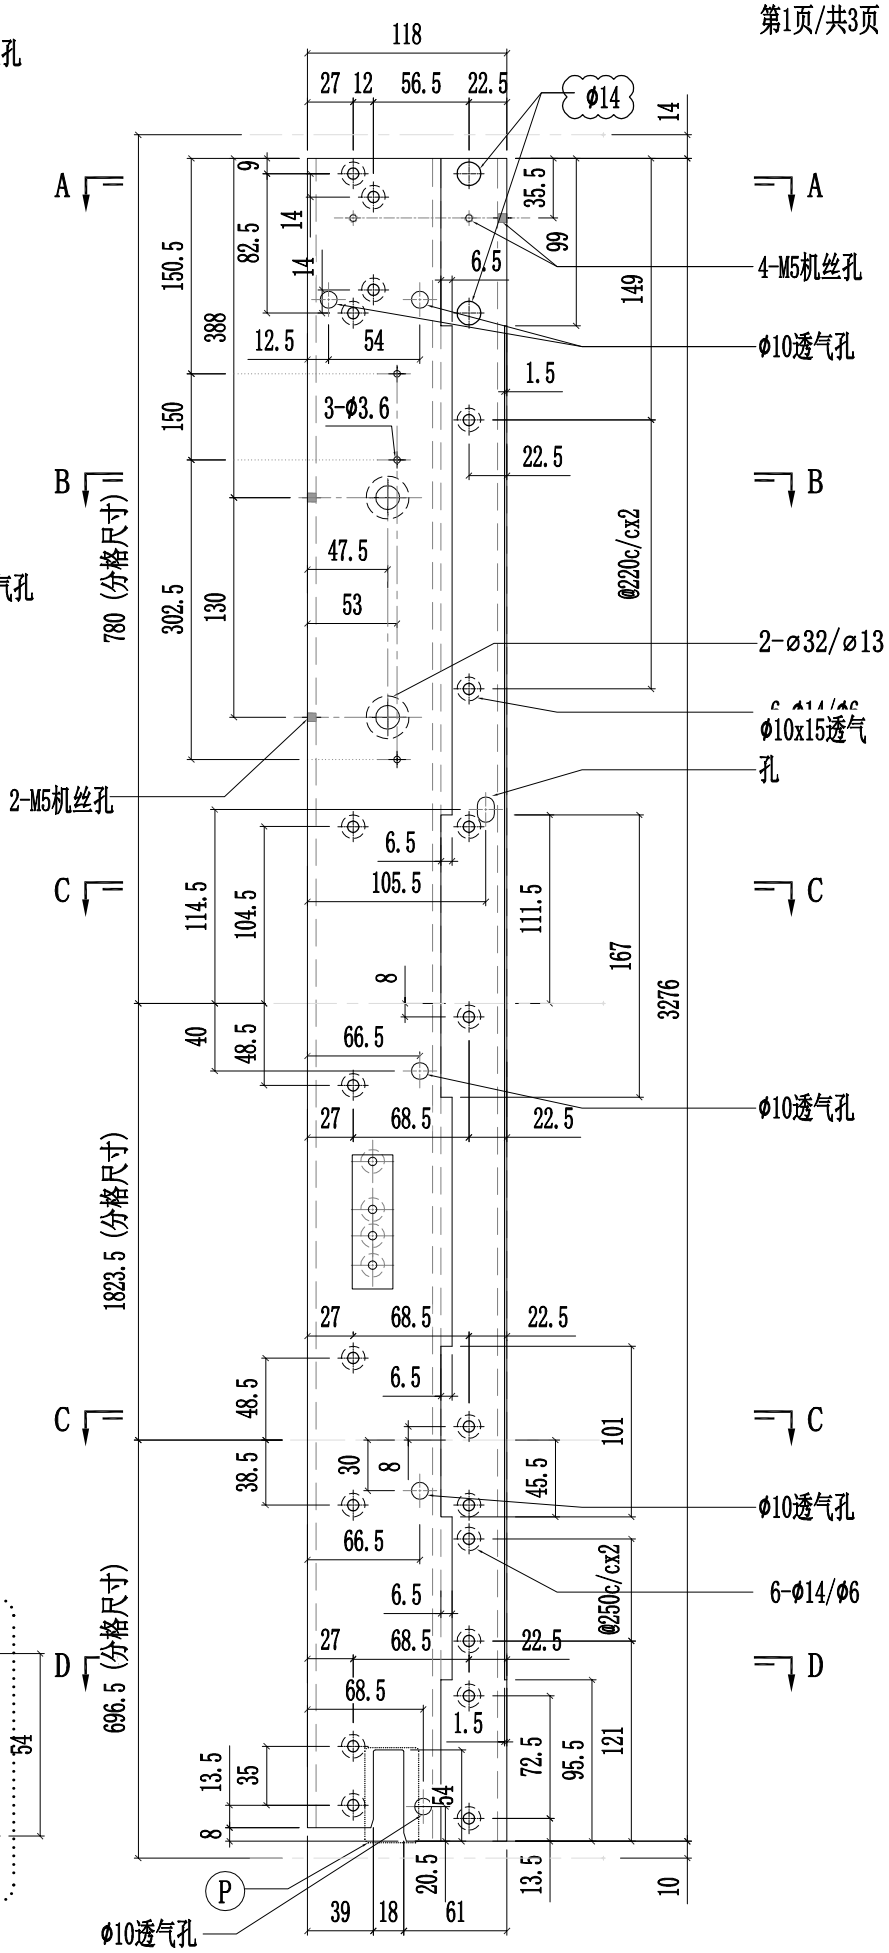


美特鋁質有限公司 MIDI Aluminium Fabricator Ltd.														
修改	A	B	C	採用	工廠	✓	地盤	-	工程號	J857	類別		物料號	-
日期	03.16	03.26	05.14	材料顏色	AL2:ECK3X10063S-XF1				地盤	啟德6552	制圖	陈梓豪 20220211	圖號	X86055-P50
									图纸名称	铝料加工图	復核	練松文 20220213	數量	-
									材料	X86055	批准	林仁安 20220215	單件重量	- (KG)

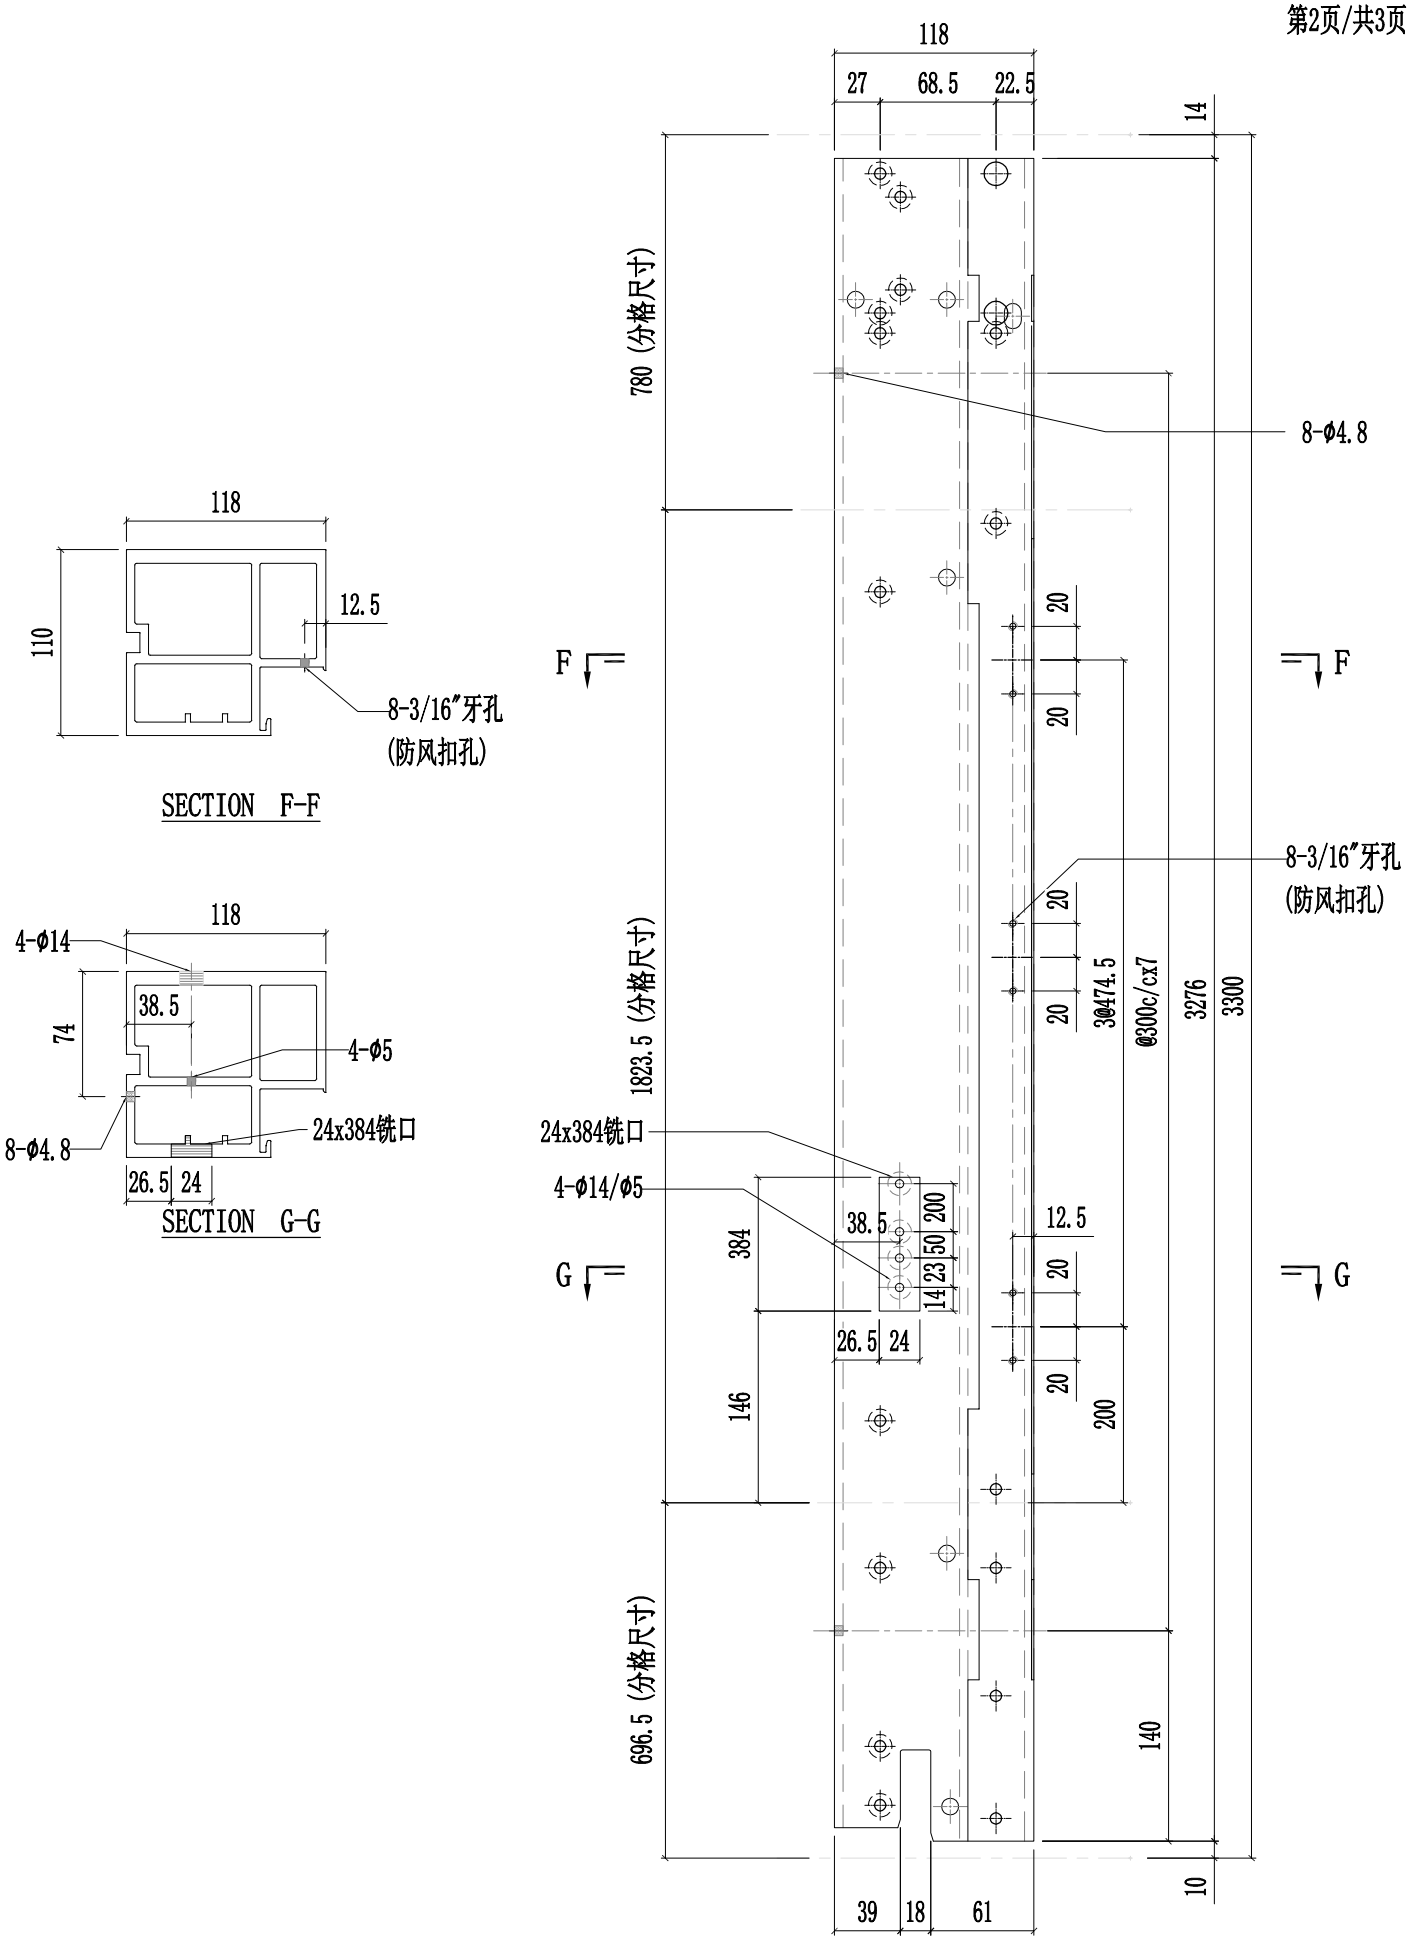


美特鋁質有限公司 MIDI Aluminium Fabricator Ltd.														
									工程號	J857	類別		物料號	-
									地盘	啟德6552	制圖	陈梓豪 20220211	圖號	X86055-P50
修改	A	B	C	採用	工廠	✓	地盤	-	图纸名称	铝料加工图	復核	練松文 20220213	數量	-
日期	03.16	03.26	05.14	材料颜色		AL2:ECK3X10063S-XF1			材料	X86055	批准	林仁安 20220215	單件重量	- (KG)

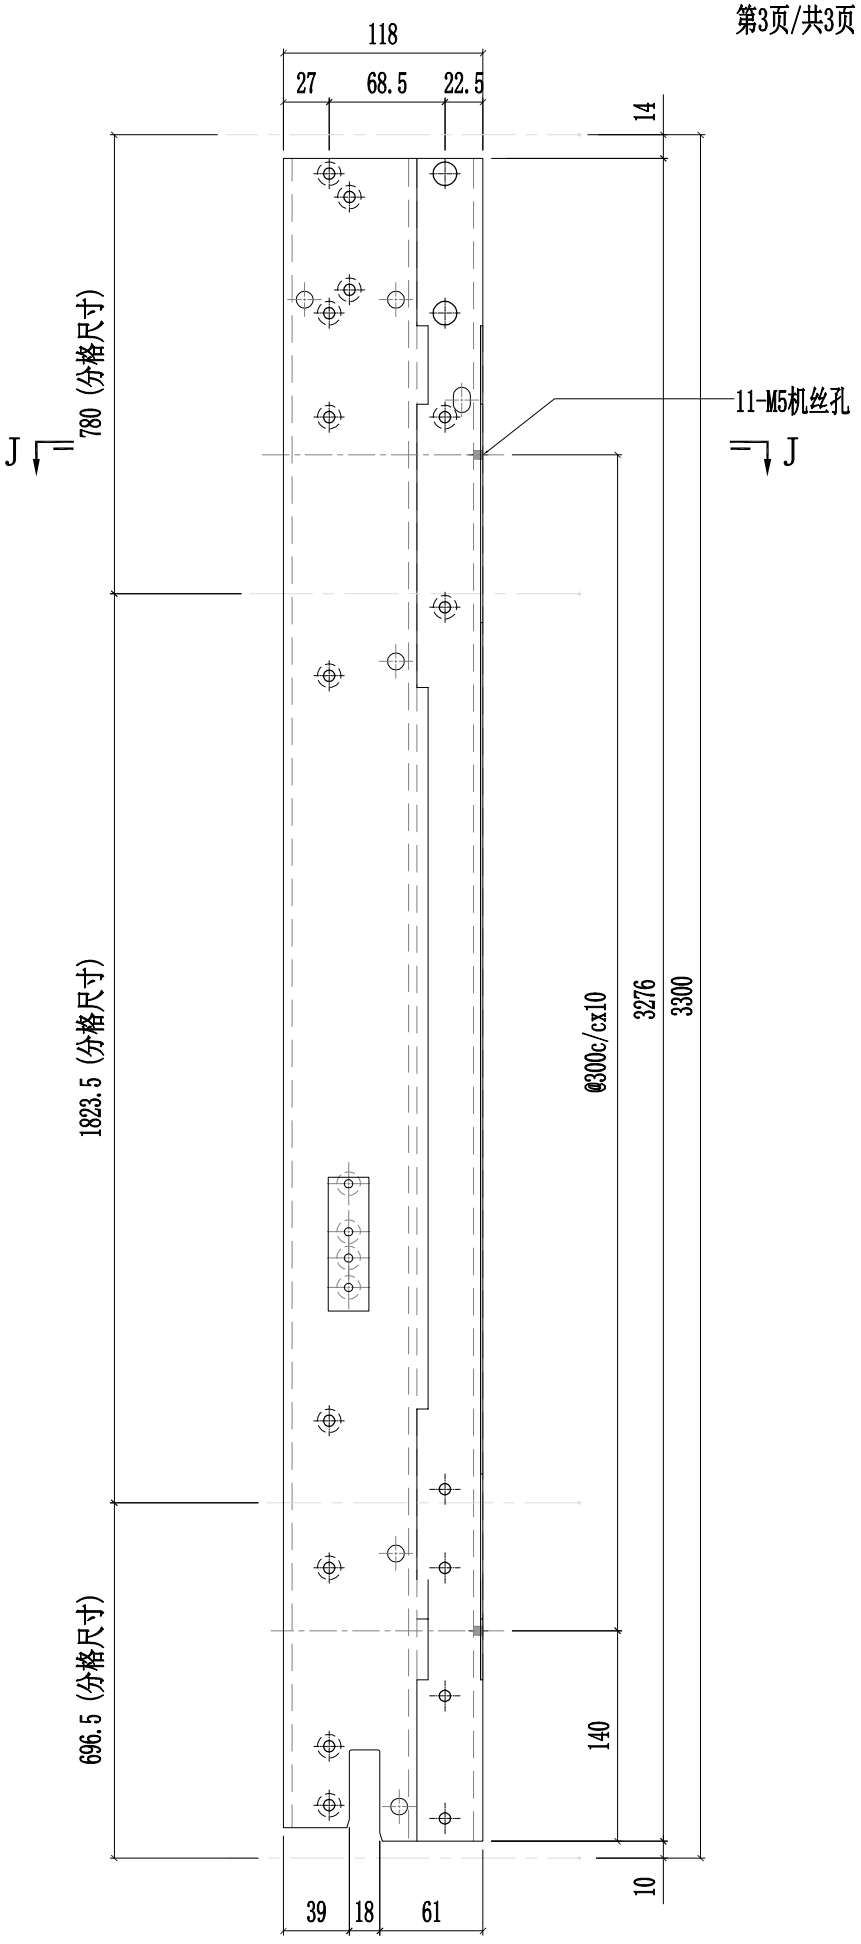

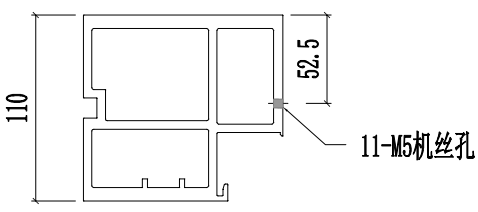


SECTION J-J


美特鋁質有限公司 MIDI Aluminium Fabricator Ltd.														
修改	A	B	D	採用	工廠	✓	地盤	-	工程號	J857	類別		物料號	-
日期	03.16	04.26	05.09	材料顏色	AL2:ECK3X10063S-XF1				地盤	啟德6552	制圖	陳梓豪 20220211	圖號	X86056-P01
									图纸名称	铝料加工图	復核	練松文 20220213	數量	-
									材料	X86056	批准	林仁安 20220215	單件重量	- (KG)

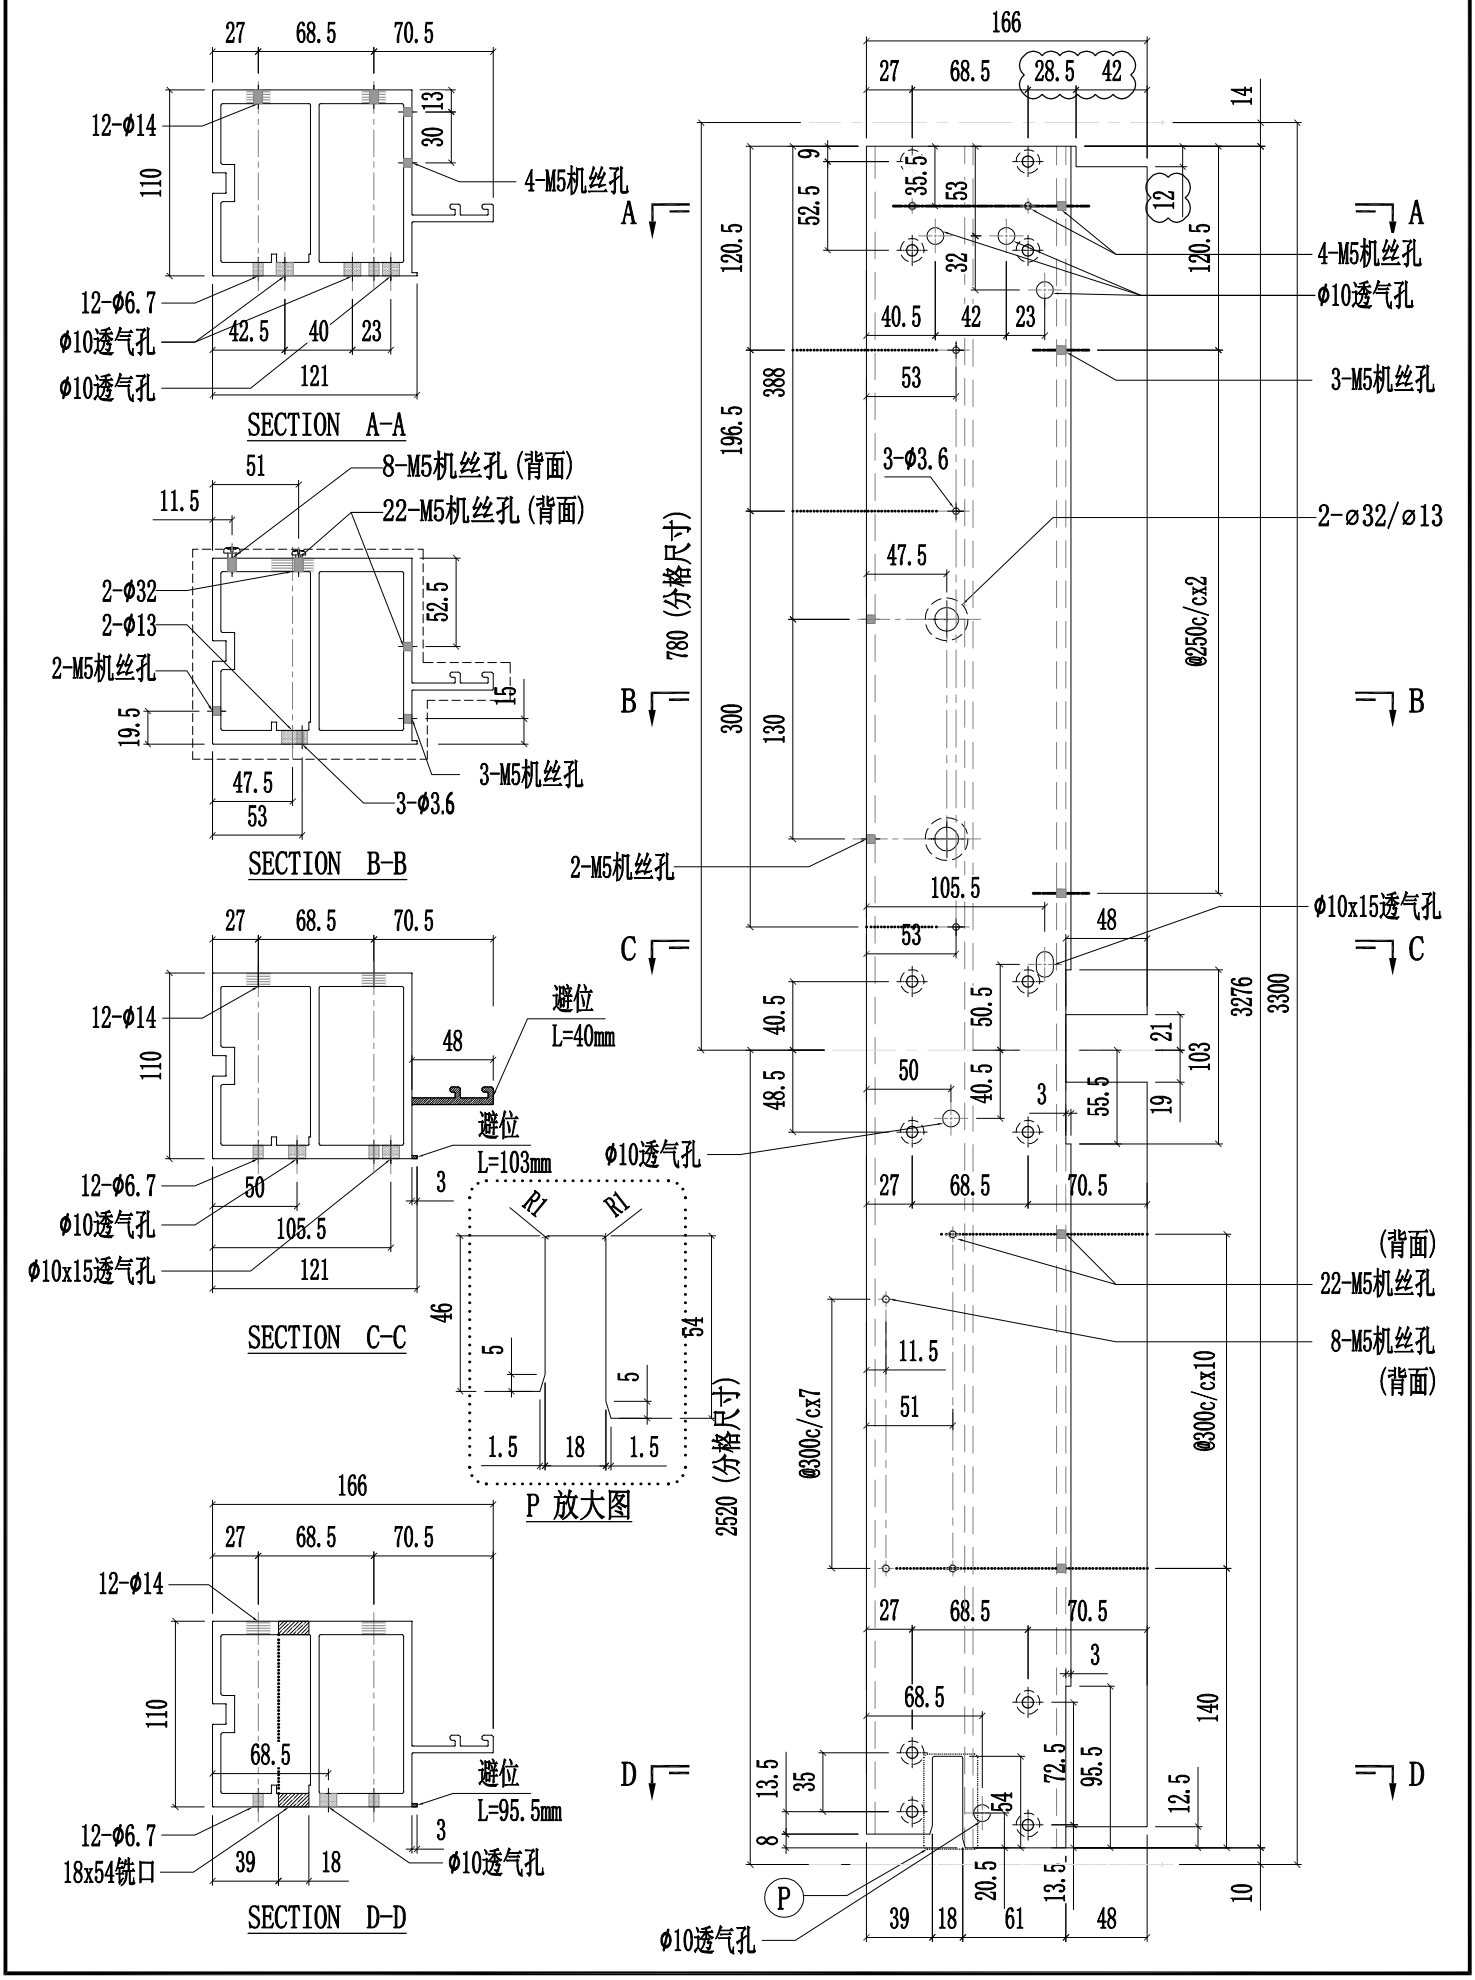


美特鋁質有限公司 MIDI Aluminium Fabricator Ltd.														
修改	A	B	D	採用	工廠	✓	地盤	-	工程號	J857	類別		物料號	-
日期	03.16	04.26	05.09	材料顏色	AL2:ECK3X10063S-XF1				地盤	啟德6552	制圖	陳梓豪 20220211	圖號	X86056-P02
									图纸名称	铝料加工图	復核	練松文 20220213	數量	-
									材料	X86056	批准	林仁安 20220215	單件重量	- (KG)

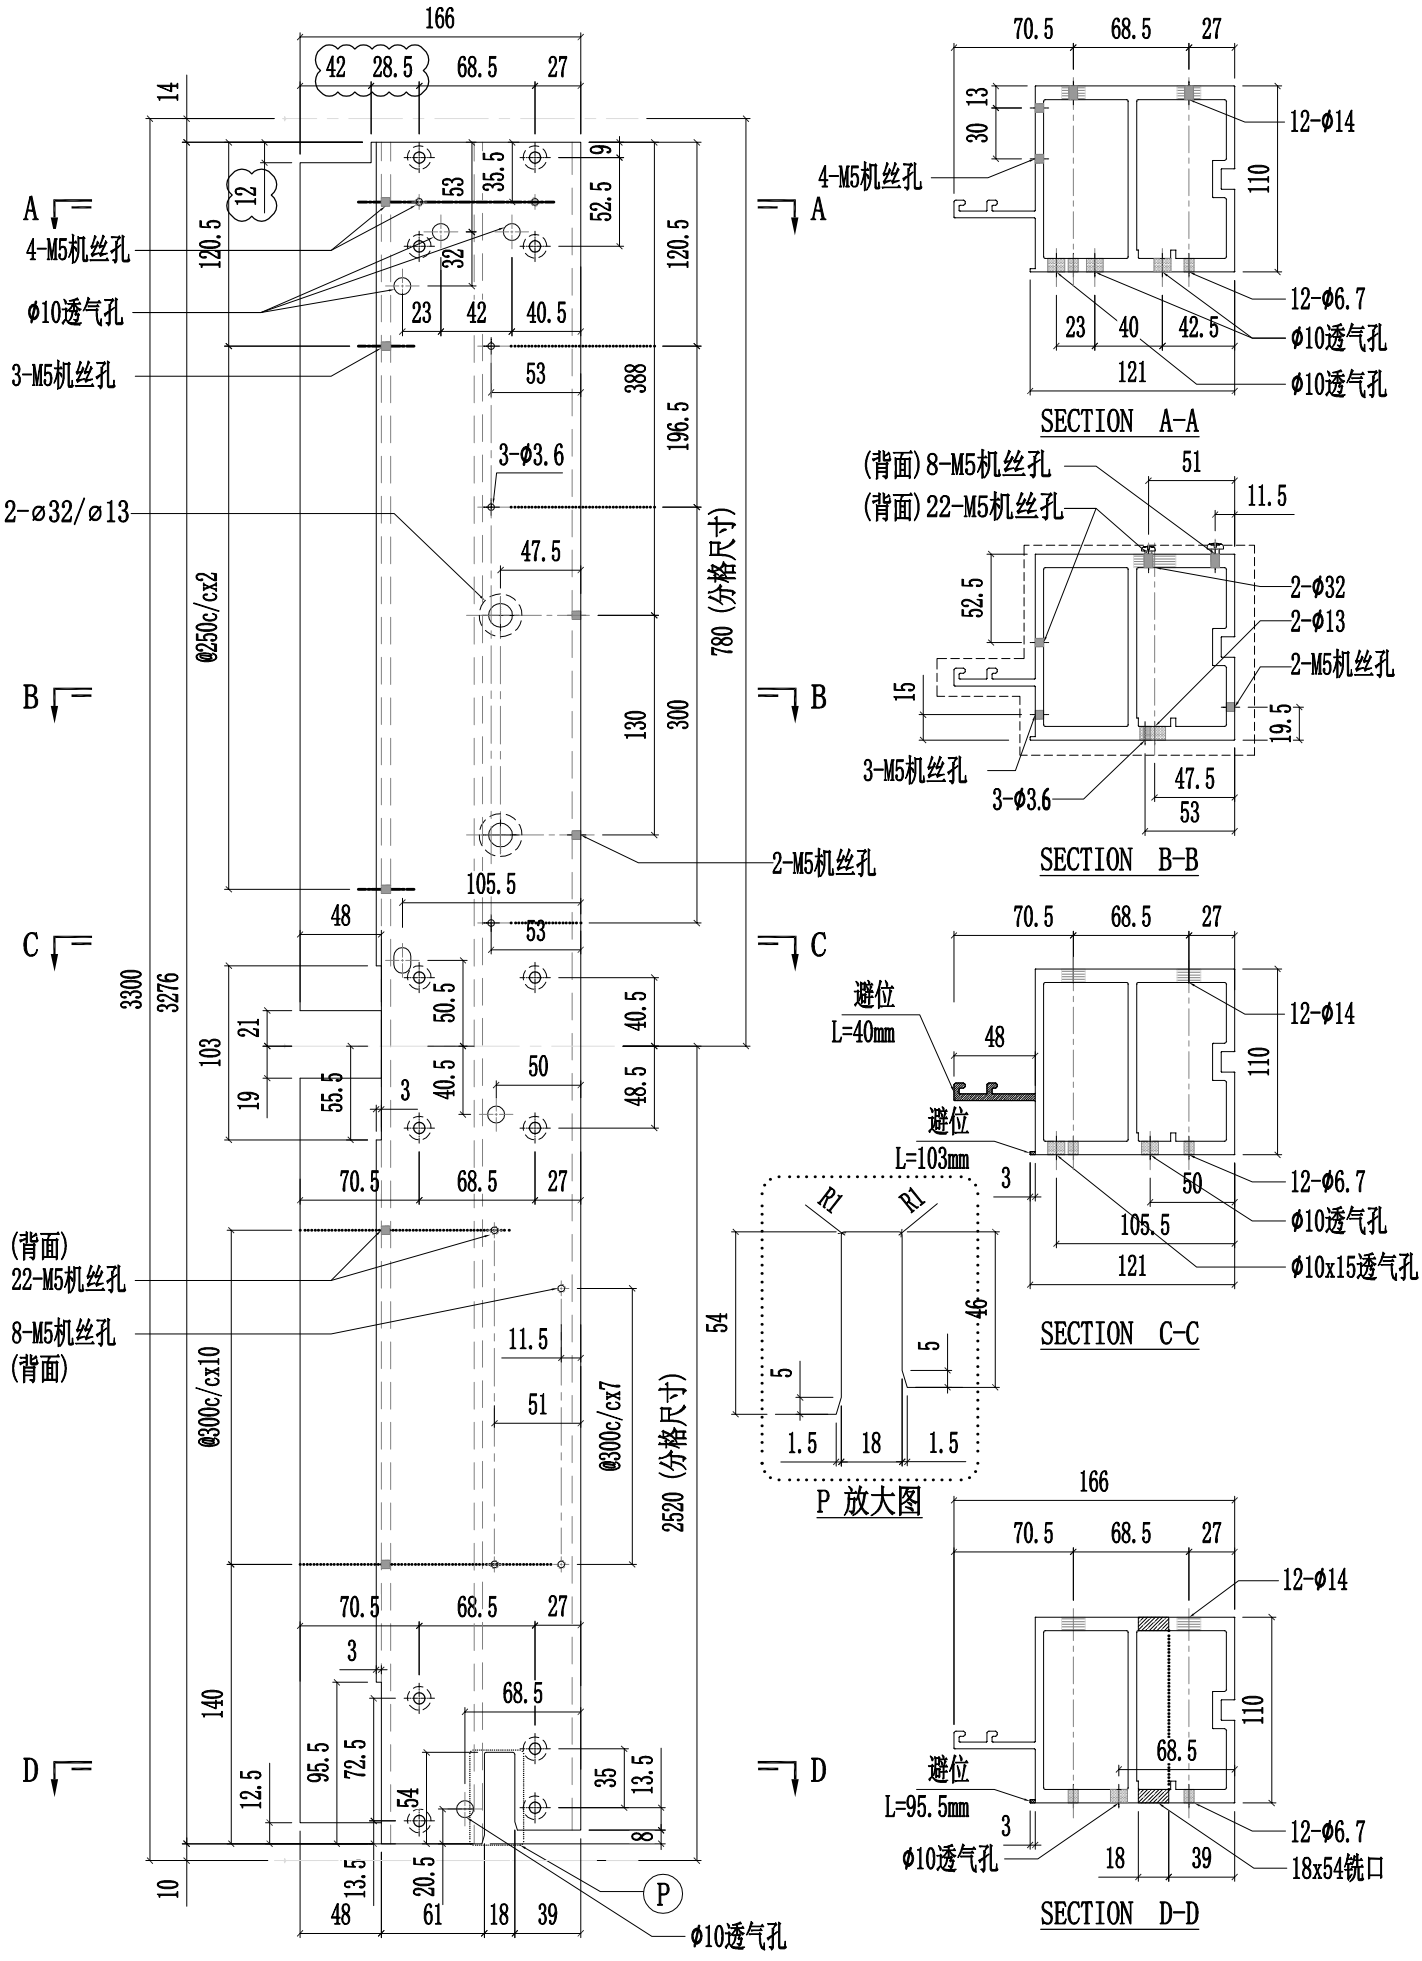


美特鋁質有限公司 MIDI Aluminium Fabricator Ltd.											
工程號	J857	類別		物料號	-						
地盤	啟德6552	制圖	陳梓豪	20220211	圖號	X86056-P03					
修改	A	B	D	採用	工廠	✓	地盤	-	图纸名称	铝料加工图	復核	練松文	20220213	數量	-		
日期	03.16	04.26	05.09	材料颜色	AL2:ECK3X10063S-XF1				材料	X86056	批准	林仁安	20220215	單件重量	-	(KG)	

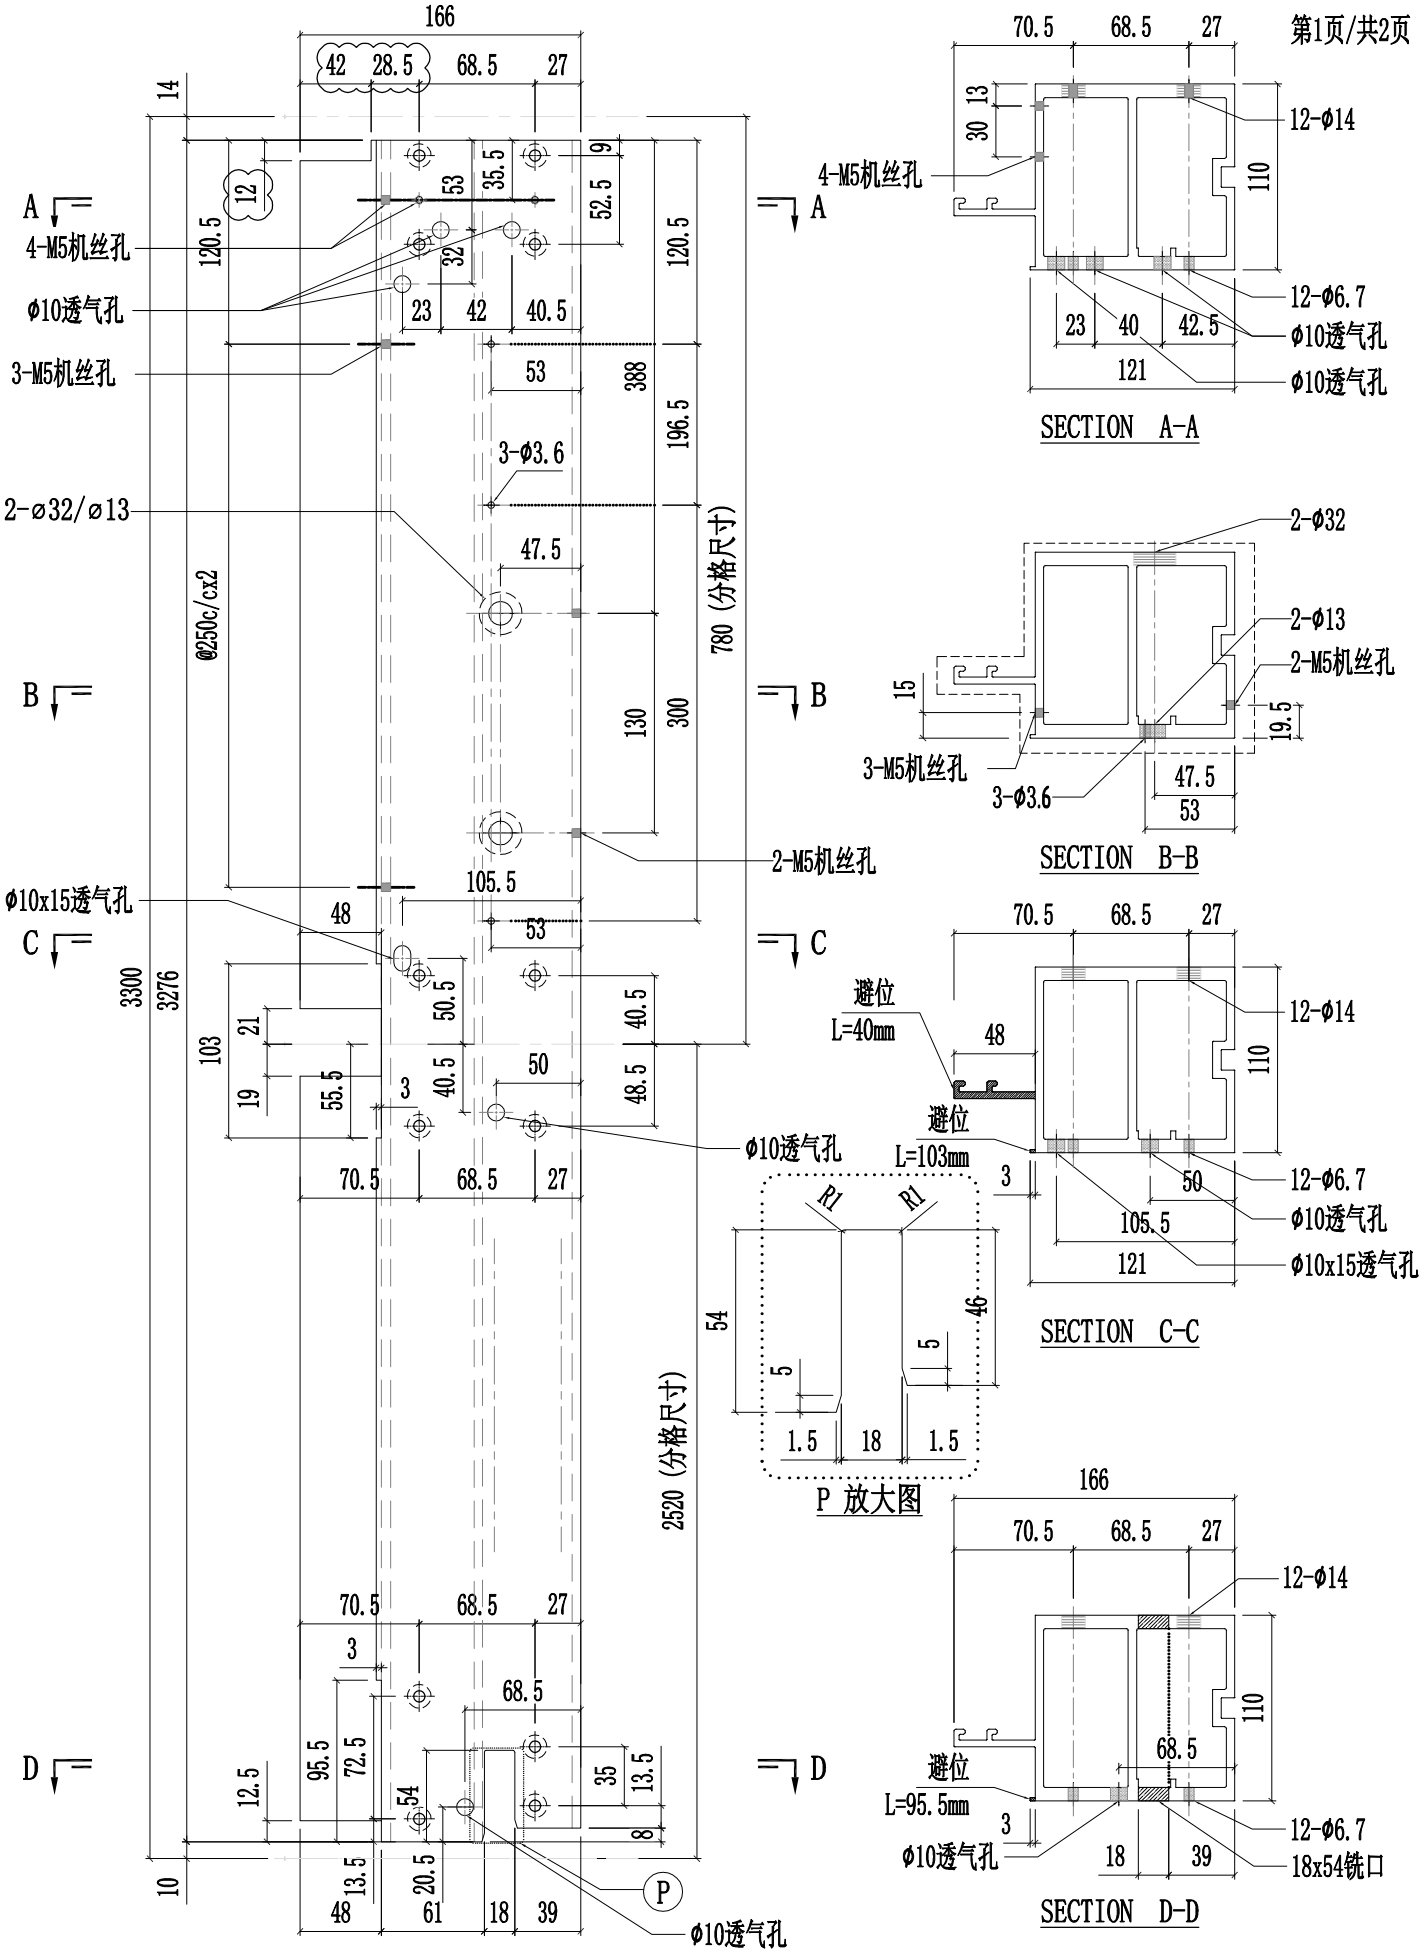


美特鋁質有限公司 MIDI Aluminium Fabricator Ltd.											
					工程號	J857	類別		物料號	-	
					地盤	啟德6552	制圖	陳梓豪 20220211	圖號	X86056-P03	
修改	A	B		採用 工廠 ✓ 地盤 -	图纸名称	铝料加工图	復核	練松文 20220213	數量	-	
日期	03.16	05.09		材料颜色 AL2:ECK3X10063S-XF1	材料	X86056	批准	林仁安 20220215	單件重量	-	(KG)

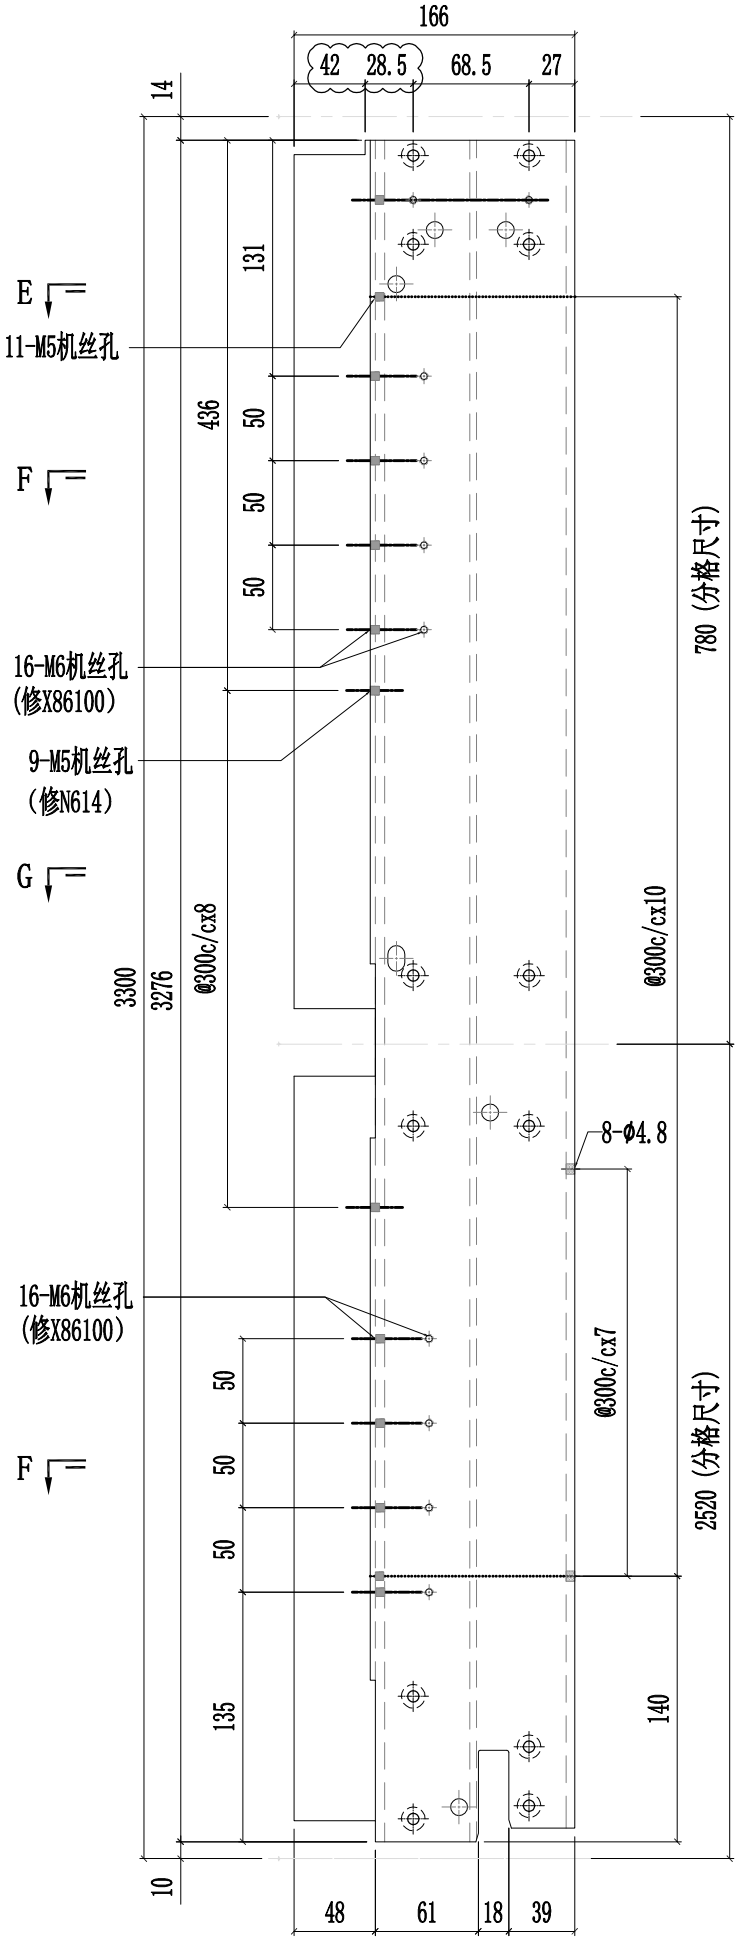


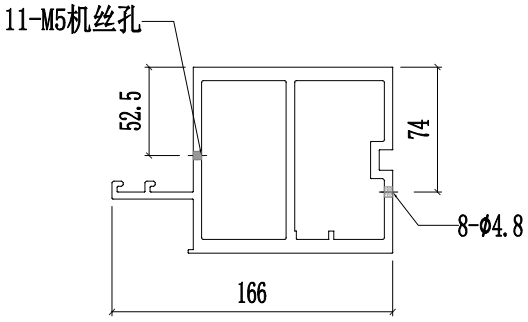

SECTION E-E

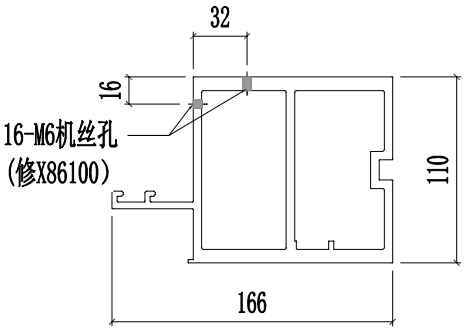


SECTION F-F

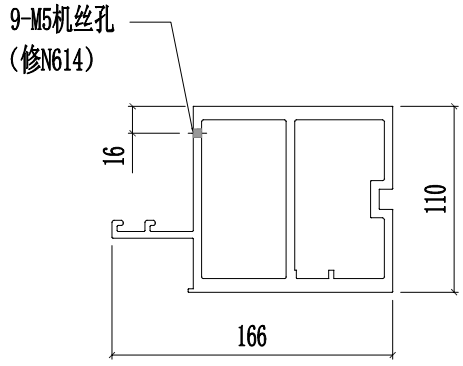


SECTION G-G


美特鋁質有限公司 MIDI Aluminium Fabricator Ltd.														
									工程號	J857	類別		物料號	-
									地盤	啟德6552	制圖	陈梓豪 20220211	圖號	X86056-P04
修改	A	B	D	採用	工廠	✓	地盤	-	图纸名称	铝料加工图	復核	練松文 20220213	數量	-
日期	03.16	04.26	05.09	材料颜色		AL2:ECK3X10063S-XF1			材料	X86056	批准	林仁安 20220215	單件重量	- (KG)

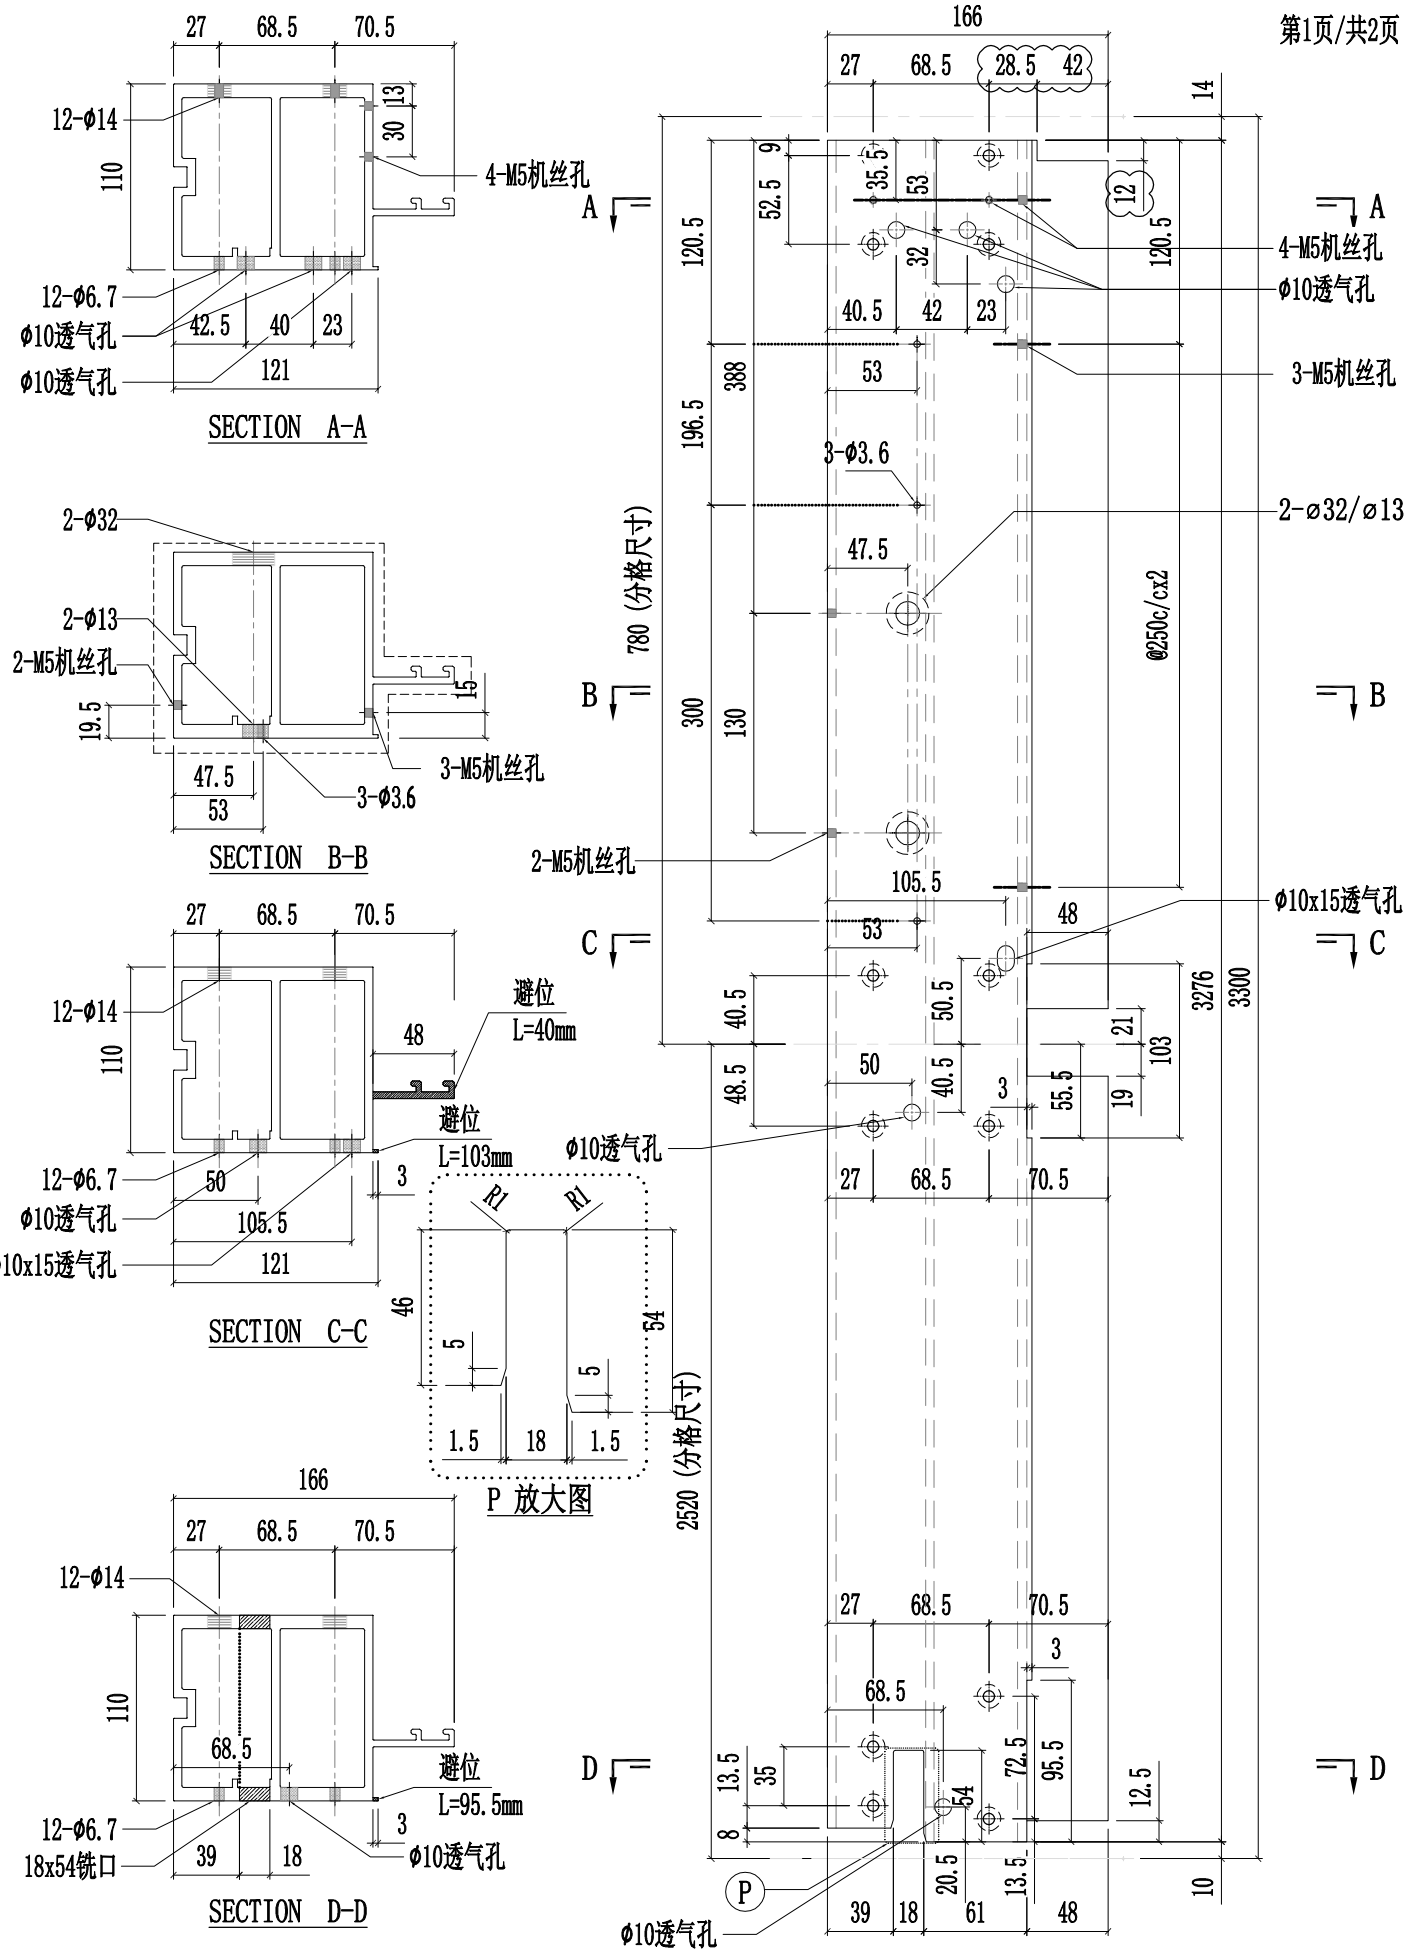


美特鋁質有限公司 MIDI Aluminium Fabricator Ltd.											
工程號	J857	類別		物料號	-						
地盤	啟德6552	制圖	陳梓豪	20220211	圖號	X86056-P04					
修改	A	B		採用	工廠	✓	地盤	-	图纸名称	铝料加工图	復核	練松文	20220213	數量	-		
日期	03.16	05.09		材料颜色	AL2:ECK3X10063S-XF1				材料	X86056	批准	林仁安	20220215	單件重量	-	(KG)	

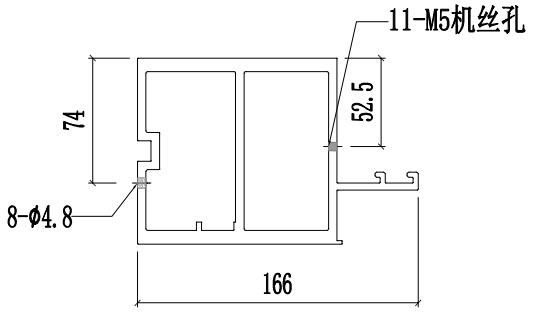


SECTION E-E

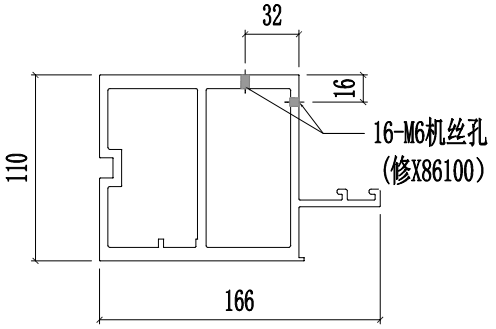


SECTION F-F

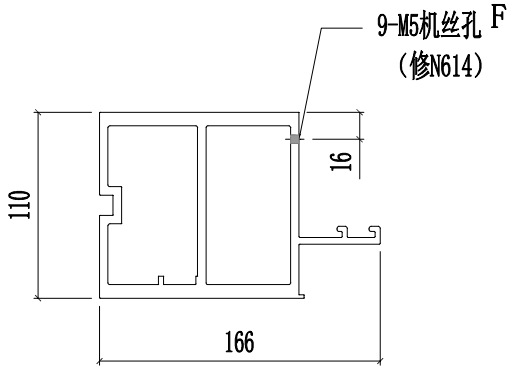


SECTION G-G

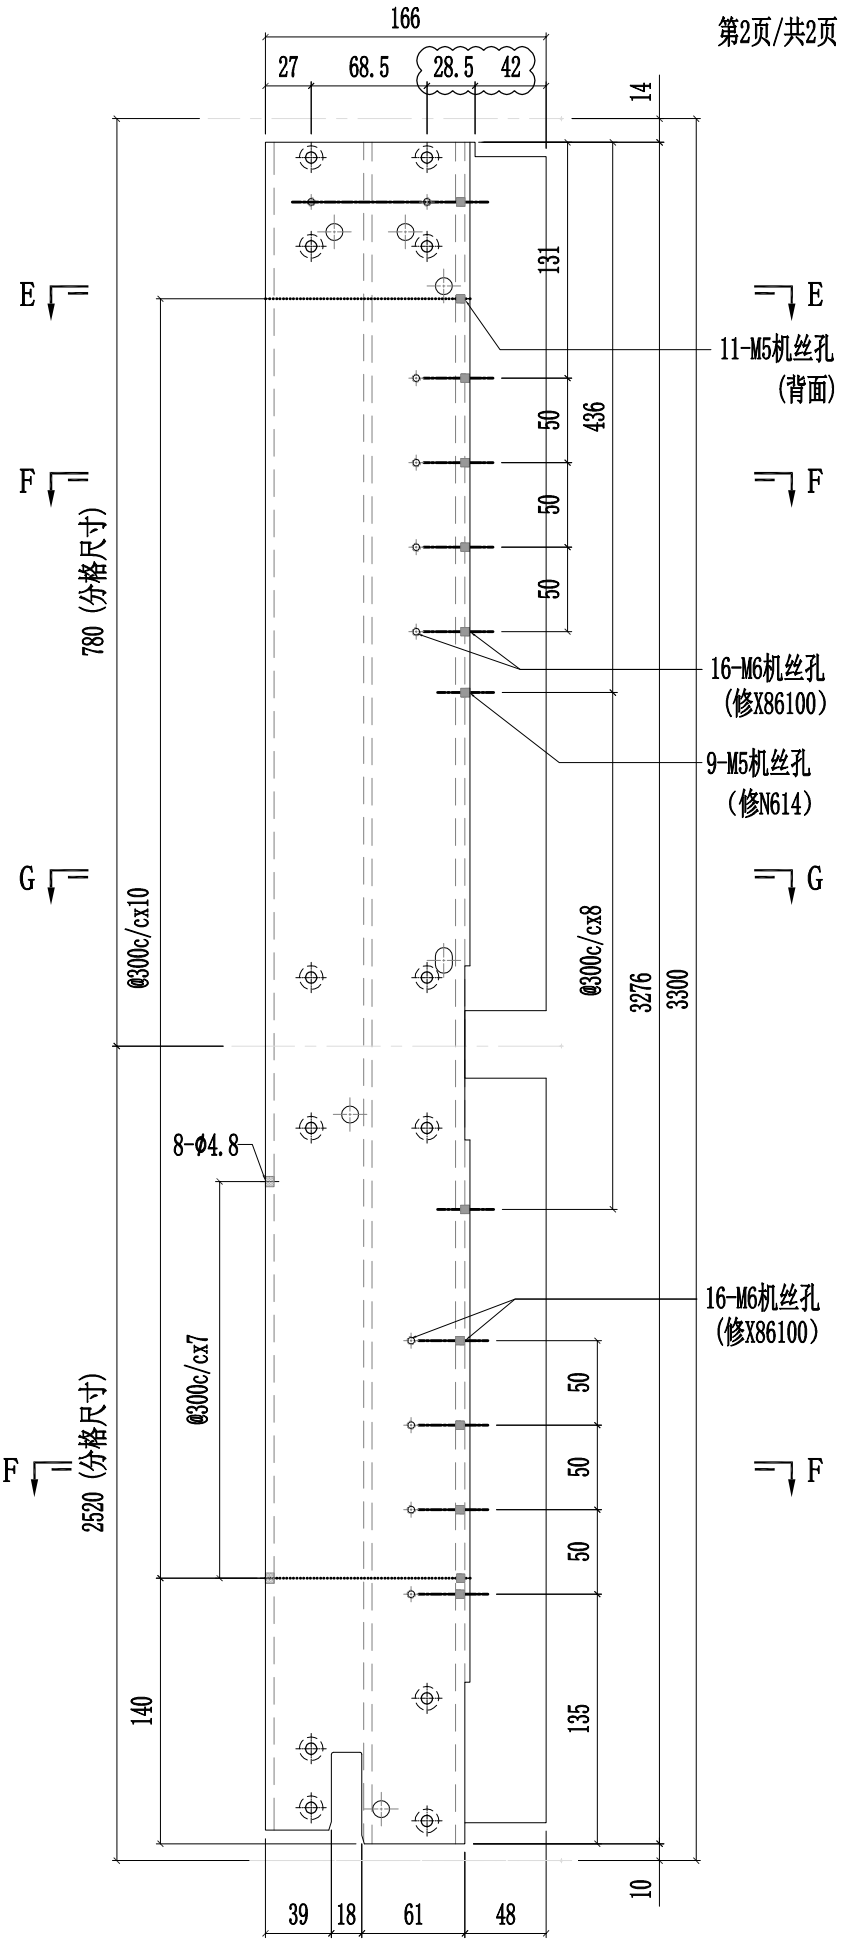

美特鋁質有限公司 MIDI Aluminium Fabricator Ltd.														
修改	A	B	D	採用	工廠	✓	地盤	-	工程號	J857	類別		物料號	-
日期	03.16	04.26	05.09	材料顏色	AL2:ECK3X10063S-XF1				地盤	啟德6552	制圖	陳梓豪 20220211	圖號	X86056-P05
									图纸名称	铝料加工图	復核	練松文 20220213	數量	-
									材料	X86056	批准	林仁安 20220215	單件重量	- (KG)

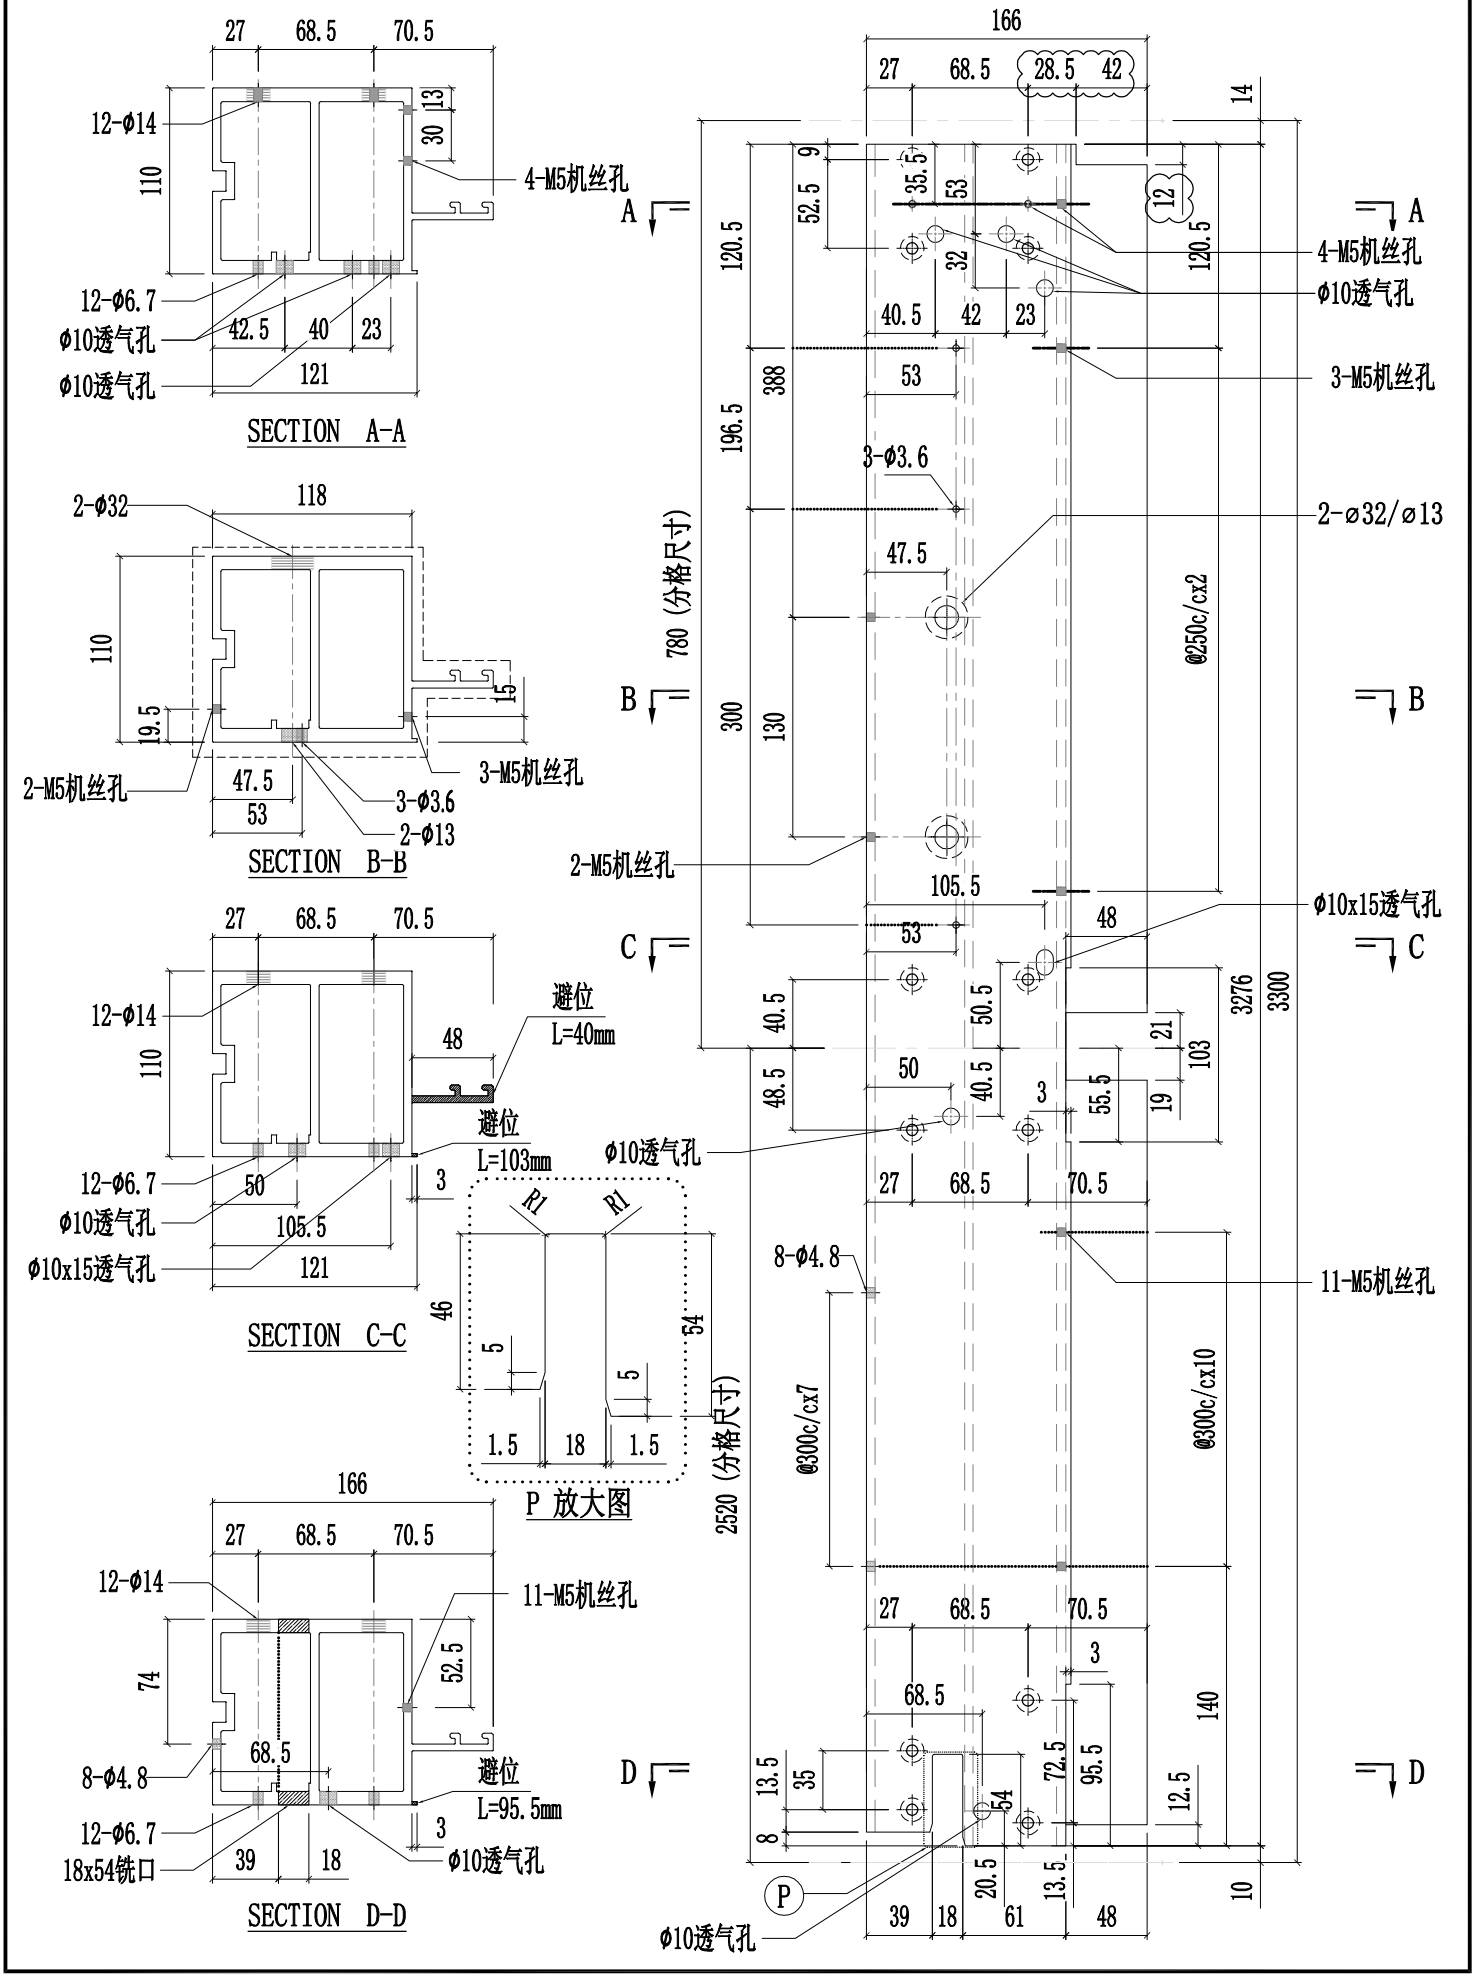


美特鋁質有限公司 MIDI Aluminium Fabricator Ltd.														
修改	A	B	D	採用	工廠	✓	地盤	-	工程號	J857	類別		物料號	-
日期	03.16	04.26	05.09	材料顏色	AL2:ECK3X10063S-XF1				地盤	啟德6552	制圖	陳梓豪 20220211	圖號	X86056-P06
									图纸名称	铝料加工图	復核	練松文 20220213	數量	-
									材料	X86056	批准	林仁安 20220215	單件重量	- (KG)

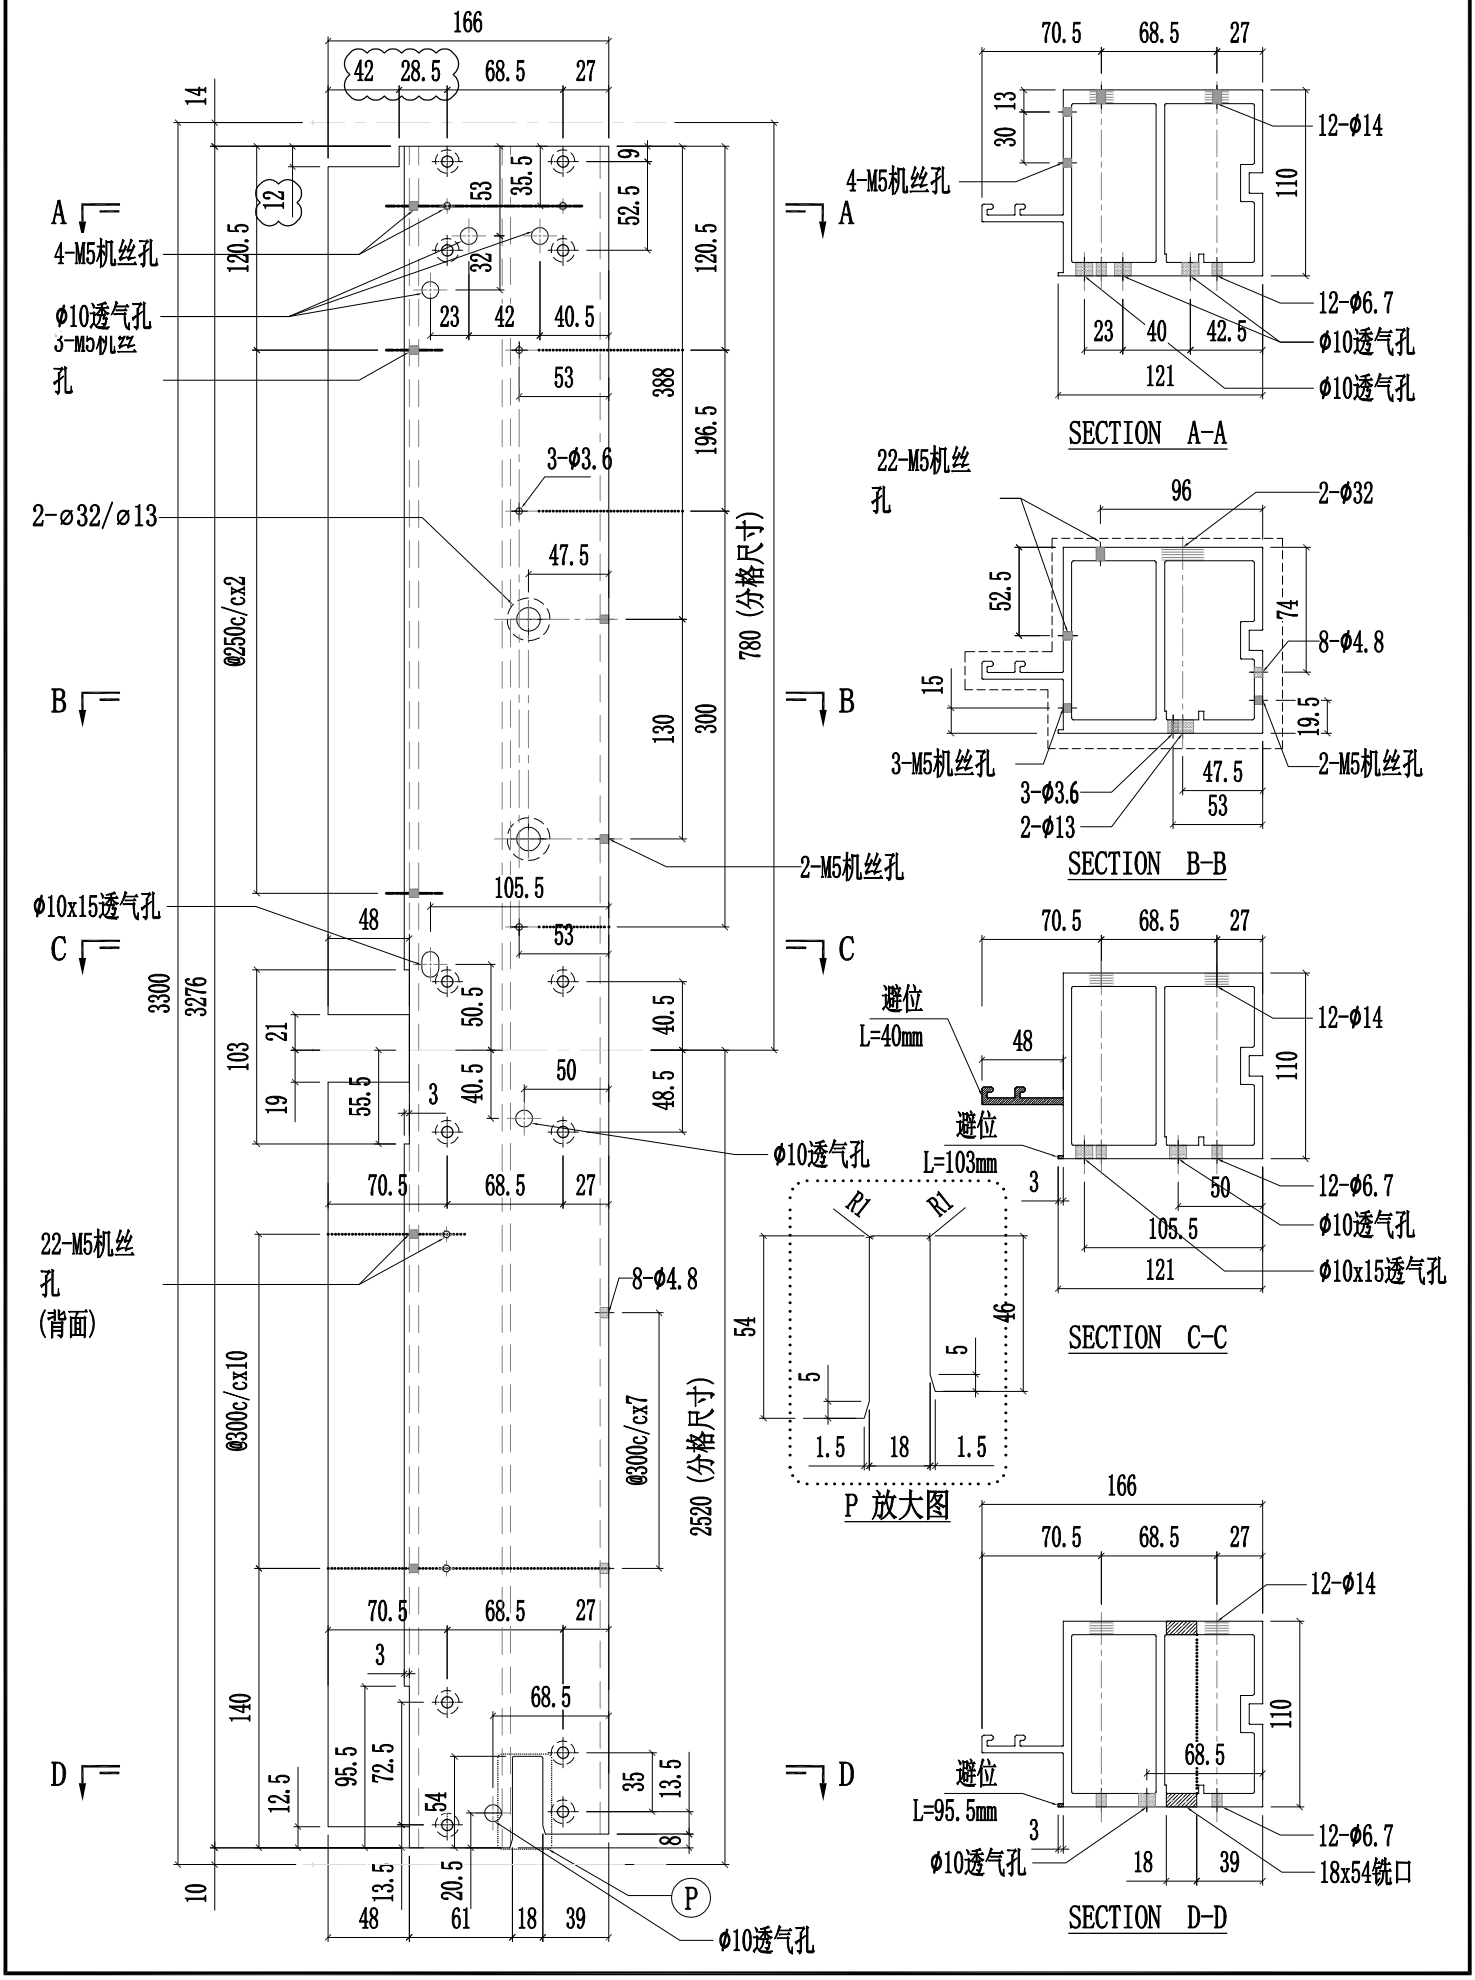

美特鋁質有限公司 MIDI Aluminium Fabricator Ltd.													
修改	A	B	D	採用	工廠	✓	地盤	-	图纸名称	铝料加工图	復核	練松文 20220213	數量	-
日期	03.16	04.26	05.09	材料颜色	AL2:ECK3X10063S-XF1				材料	X86056	批准	林仁安 20220215	單件重量	- (KG)


工程號	J857	類別		物料號	-		
地盤	啟德6552	制圖	陈梓豪 20220211			圖號	X86056-P07

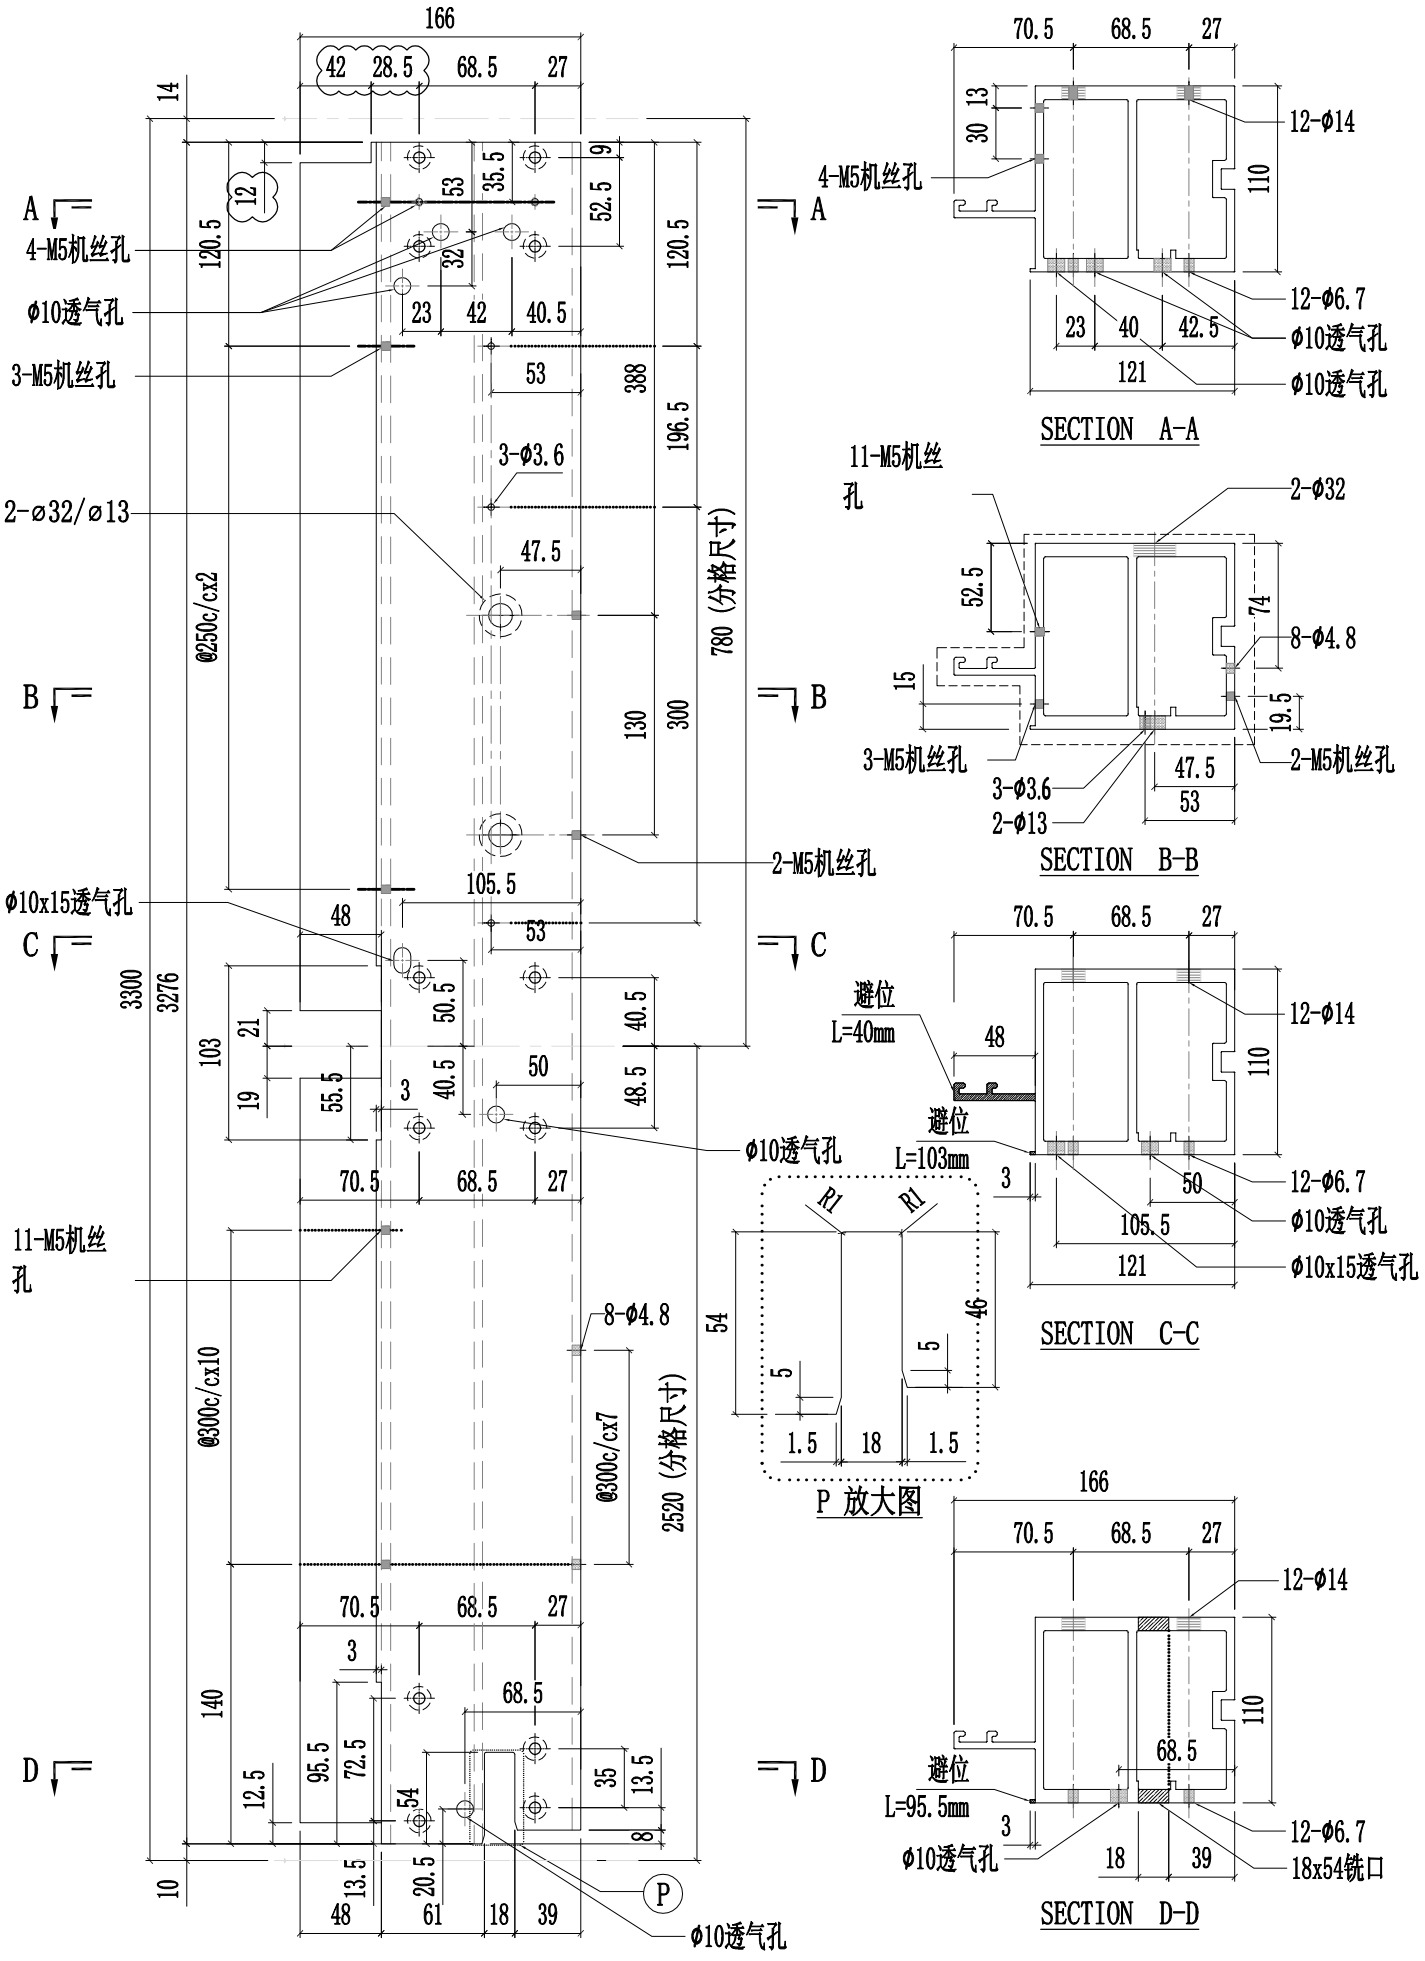


美特鋁質有限公司
MIDI Aluminium Fabricator Ltd.


修改	A	B	D	採用	工廠	✓	地盤	-
日期	03.16	04.26	05.09	材料颜色	AL2:ECK3X10063S-XF1			

工程號	J857	類別		物料號	-		
地盤	啟德6552	制圖	陈梓豪	20220211	圖號	X86056-P08	
图纸名称	铝料加工图	復核	練松文	20220213	數量	-	
材料	X86056	批准	林仁安	20220215	單件重量	-	(KG)

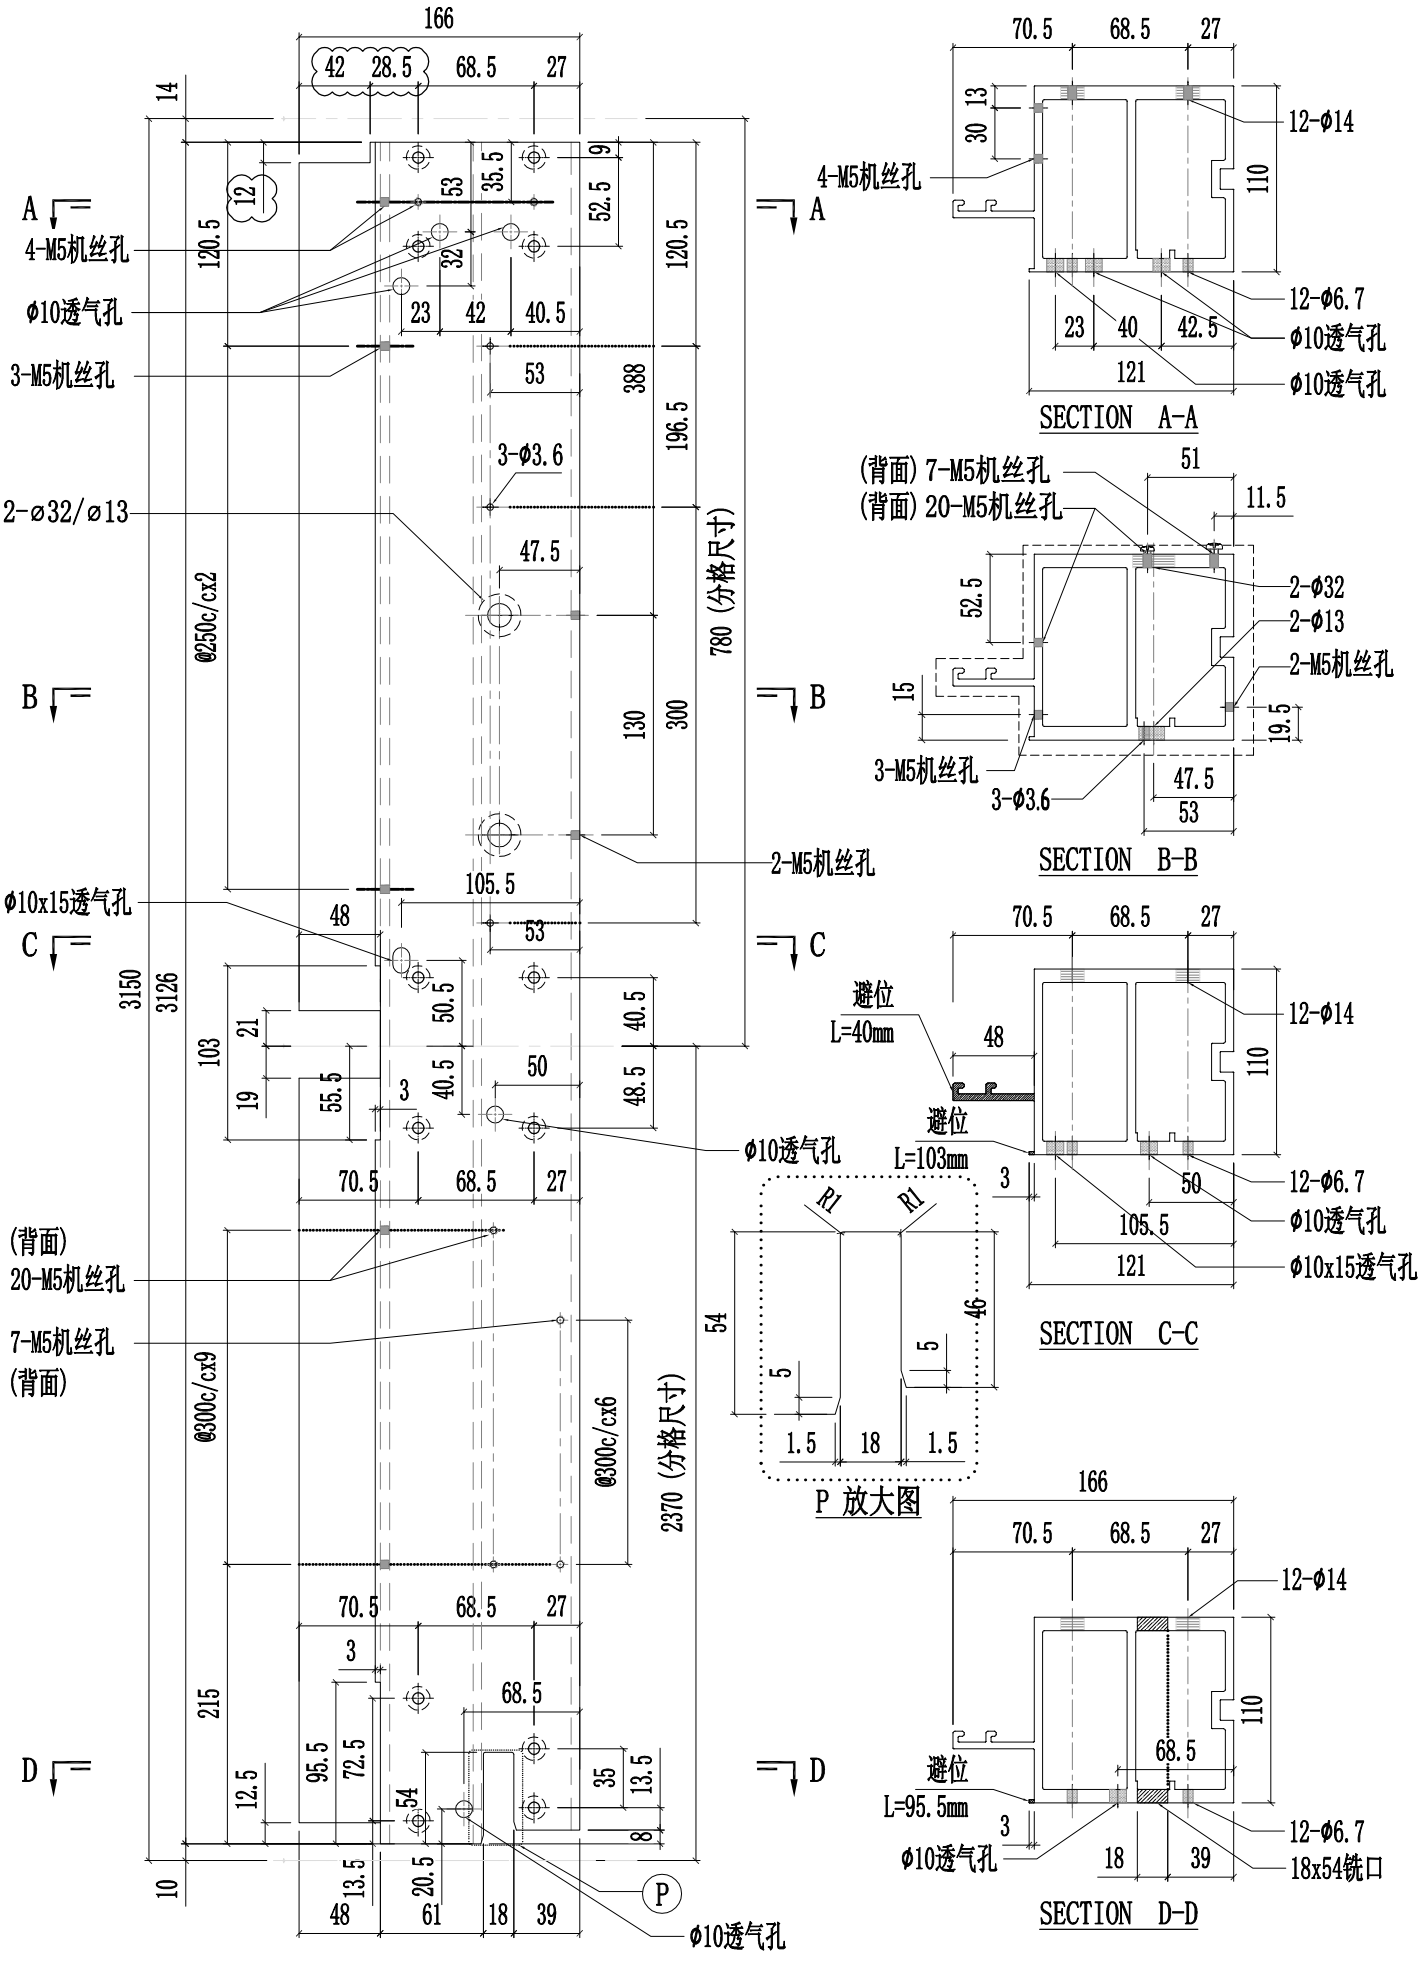


美特鋁質有限公司 MIDI Aluminium Fabricator Ltd.														
修改	A	B	D	採用	工廠	✓	地盤	-	工程號	J857	類別		物料號	-
日期	03.16	04.26	05.09	材料顏色	AL2:ECK3X10063S-XF1				地盤	啟德6552	制圖	陈梓豪 20220211	圖號	X86056-P09
									图纸名称	铝料加工图	復核	練松文 20220213	數量	-
									材料	X86056	批准	林仁安 20220215	單件重量	- (KG)

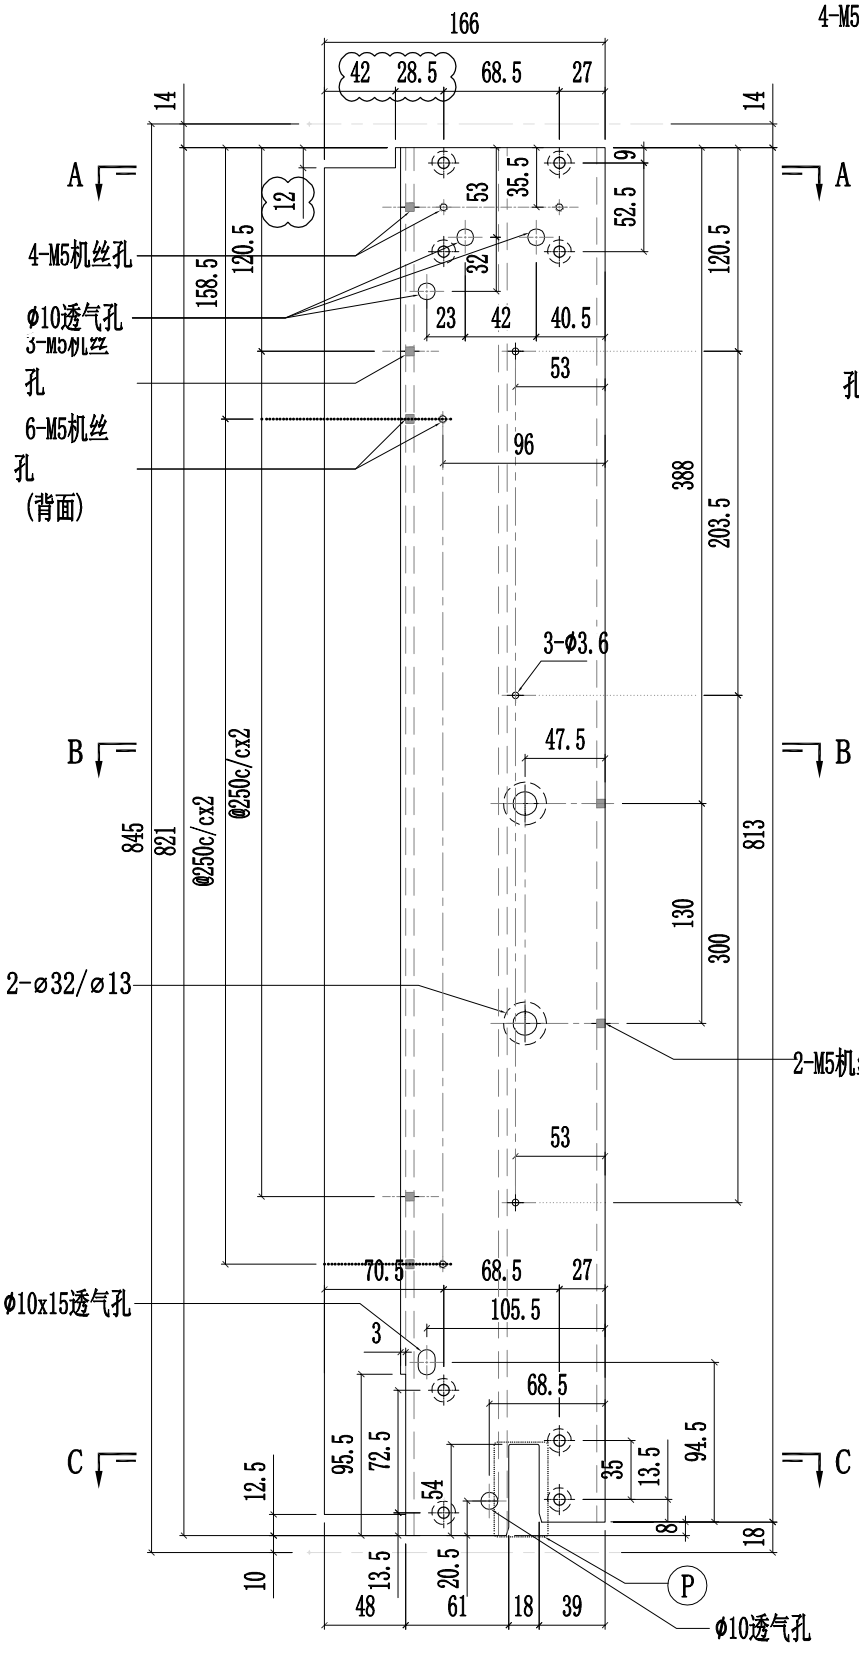


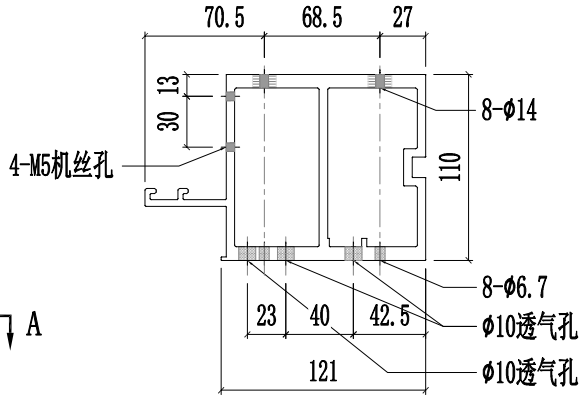


SECTION A-A

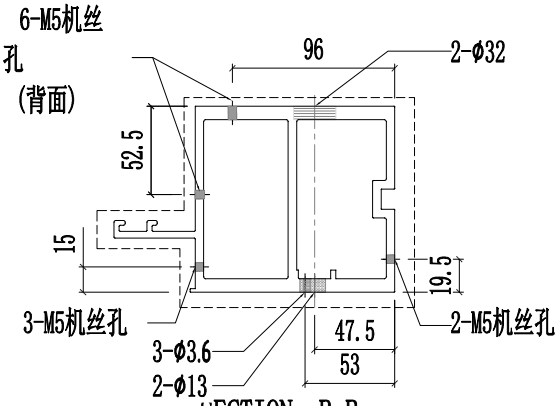

SECTION B-B

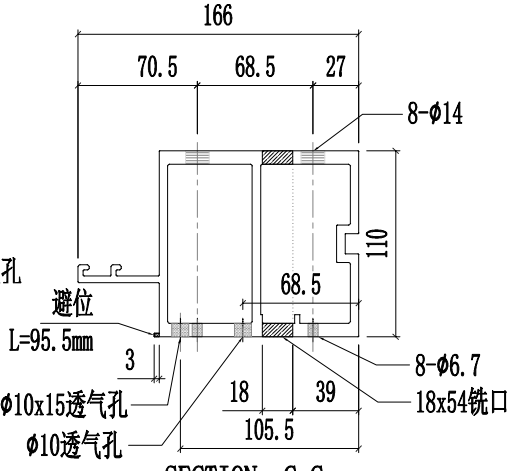


SECTION C-C

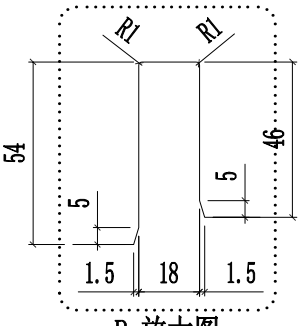


P 放大图


美特鋁質有限公司 MIDI Aluminium Fabricator Ltd.														
修改	A	B	D	採用	工廠	✓	地盤	-	工程號	J857	類別		物料號	-
日期	03.16	04.26	05.09	材料顏色	AL2:ECK3X10063S-XF1				地盤	啟德6552	制圖	陈梓豪 20220211	圖號	X86056-P10
									图纸名称	铝料加工图	復核	練松文 20220213	數量	-
									材料	X86056	批准	林仁安 20220215	單件重量	- (KG)

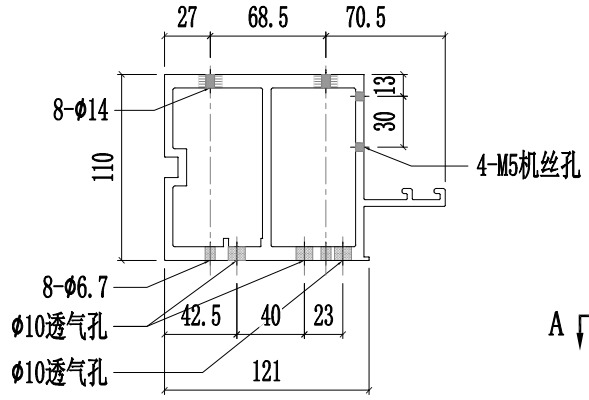


SECTION A-A

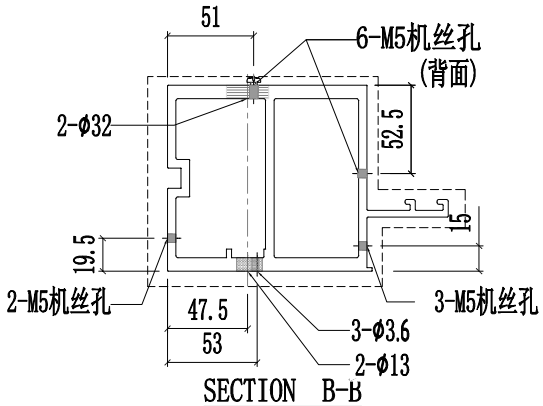


SECTION B-B

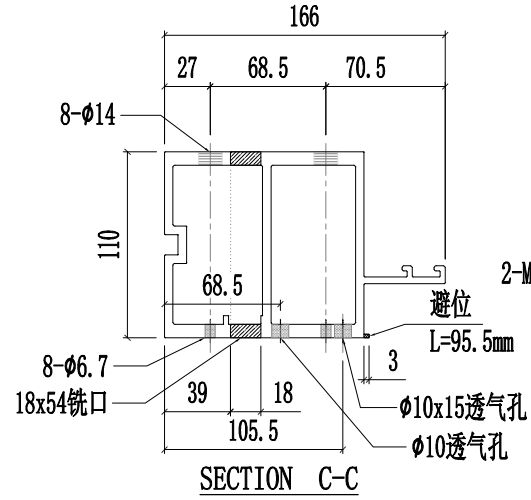


SECTION C-C

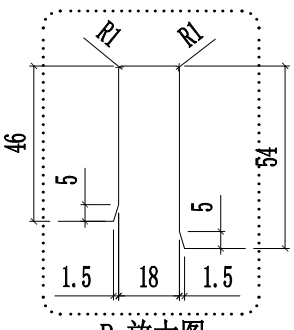


P 放大图

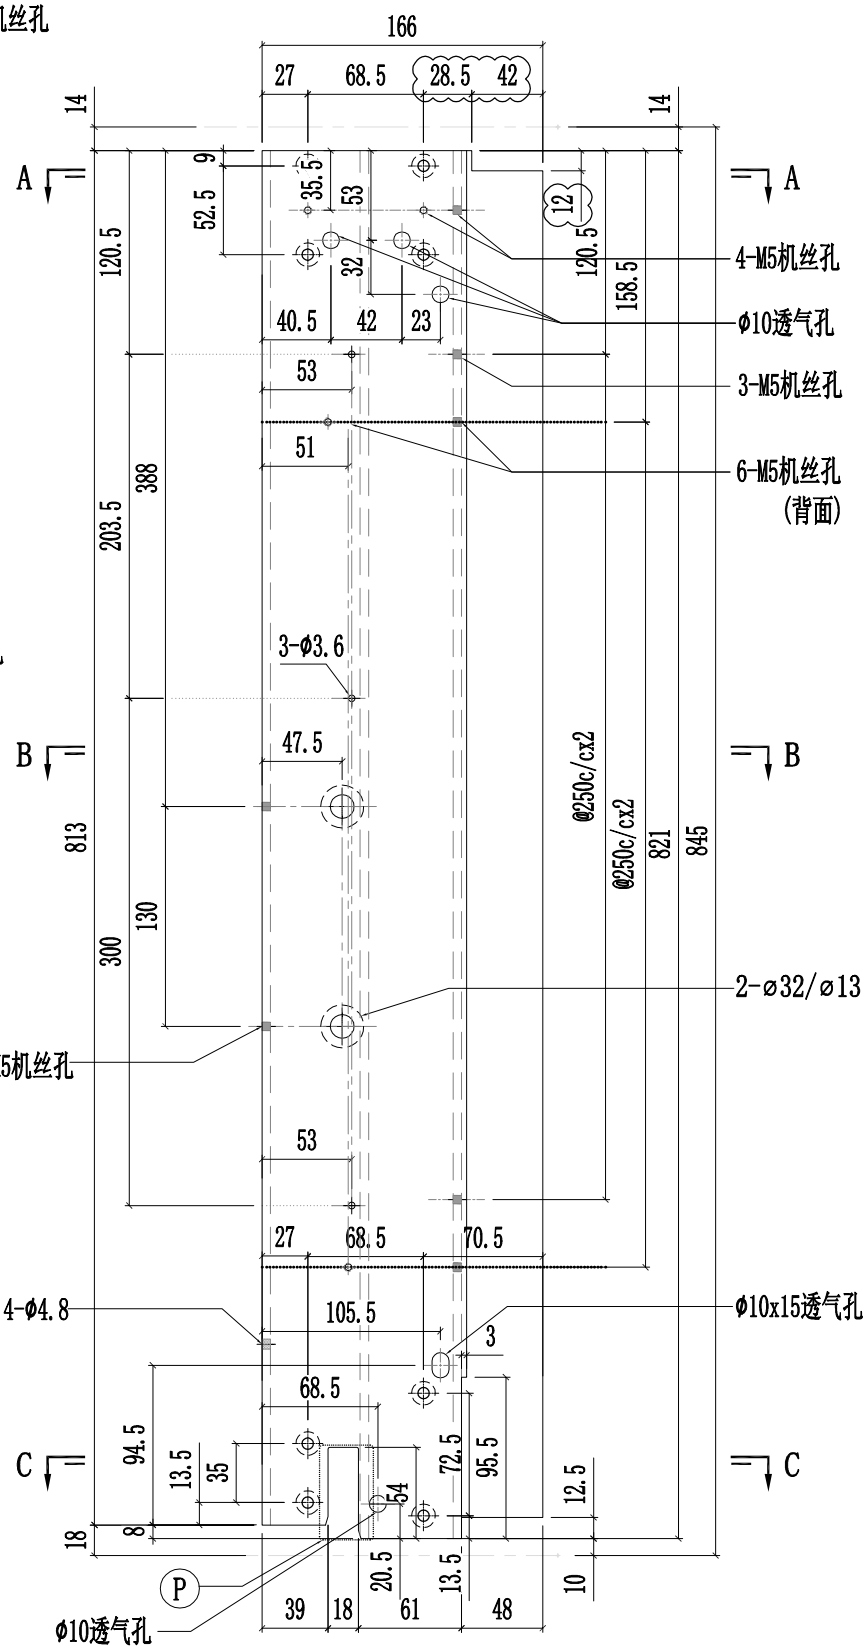


美特鋁質有限公司 MIDI Aluminium Fabricator Ltd.														
修改	A	B	D	採用	工廠	✓	地盤	-	工程號	J857	類別		物料號	-		
日期	03.16	04.26	05.09	材料顏色	AL2:ECK3X10063S-XF1				地盤	啟德6552	制圖	陈梓豪	20220211	圖號	X86056-P11
									图纸名称	铝料加工图	復核	練松文	20220213	數量	-
									材料	X86056	批准	林仁安	20220215	單件重量	- (KG)

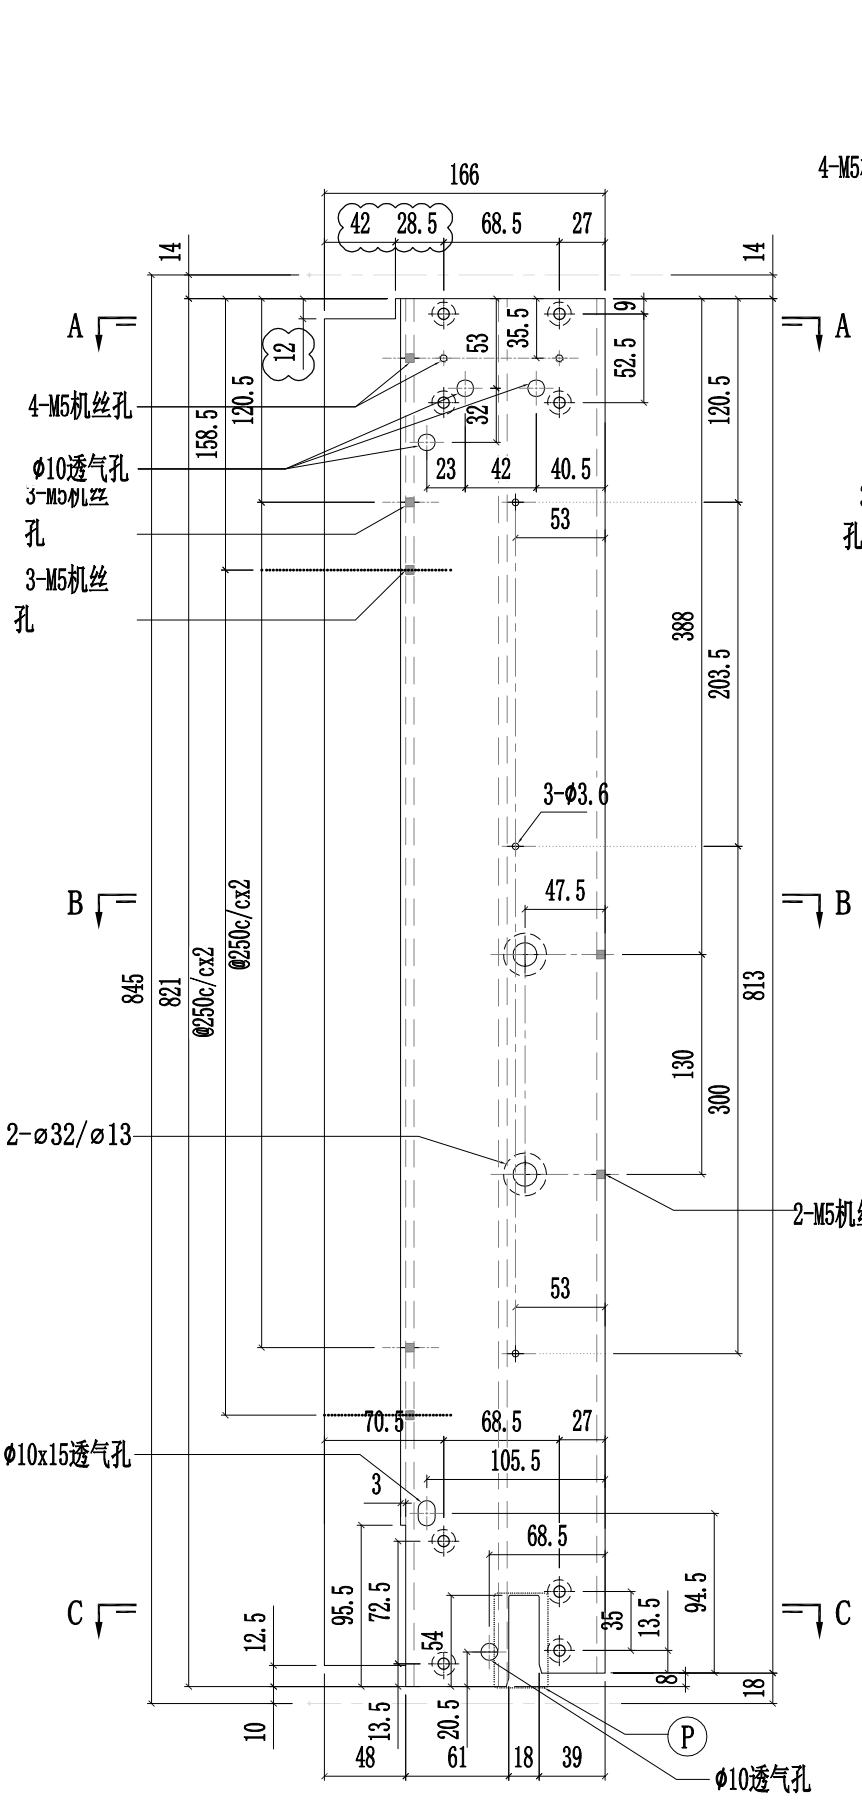


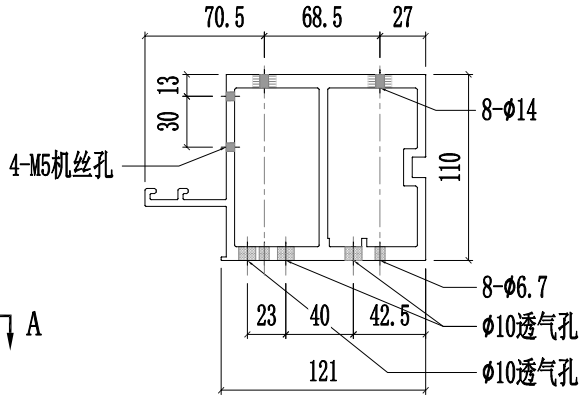


SECTION A-A

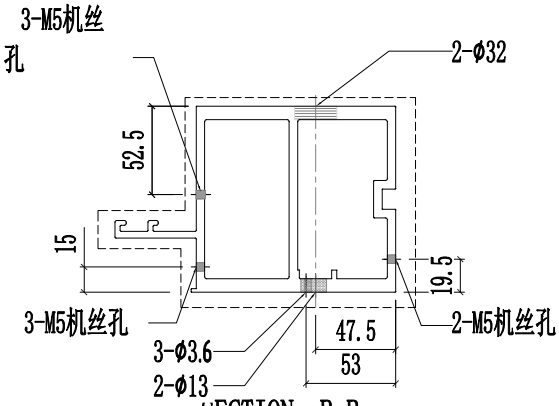

SECTION B-B

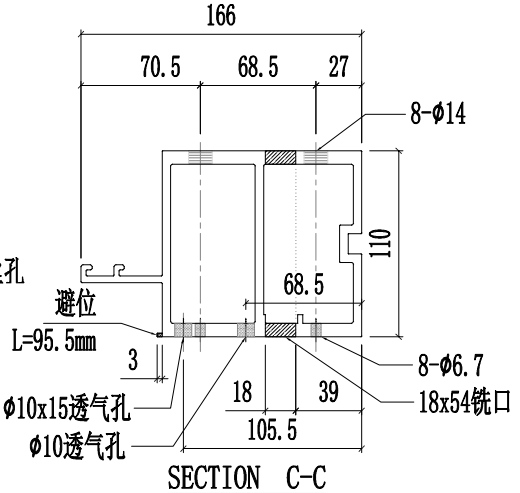


SECTION C-C

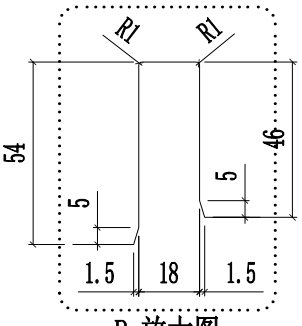


P 放大图


美特鋁質有限公司 MIDI Aluminium Fabricator Ltd.														
修改	A	B	D	採用	工廠	✓	地盤	-	工程號	J857	類別		物料號	-		
日期	03.16	04.26	05.09	材料顏色	AL2:ECK3X10063S-XF1				地盤	啟德6552	制圖	陳梓豪 20220211	圖號	X86056-P12
									图纸名称	铝料加工图	復核	練松文 20220213	數量	-
									材料	X86056	批准	林仁安 20220215	單件重量	- (KG)

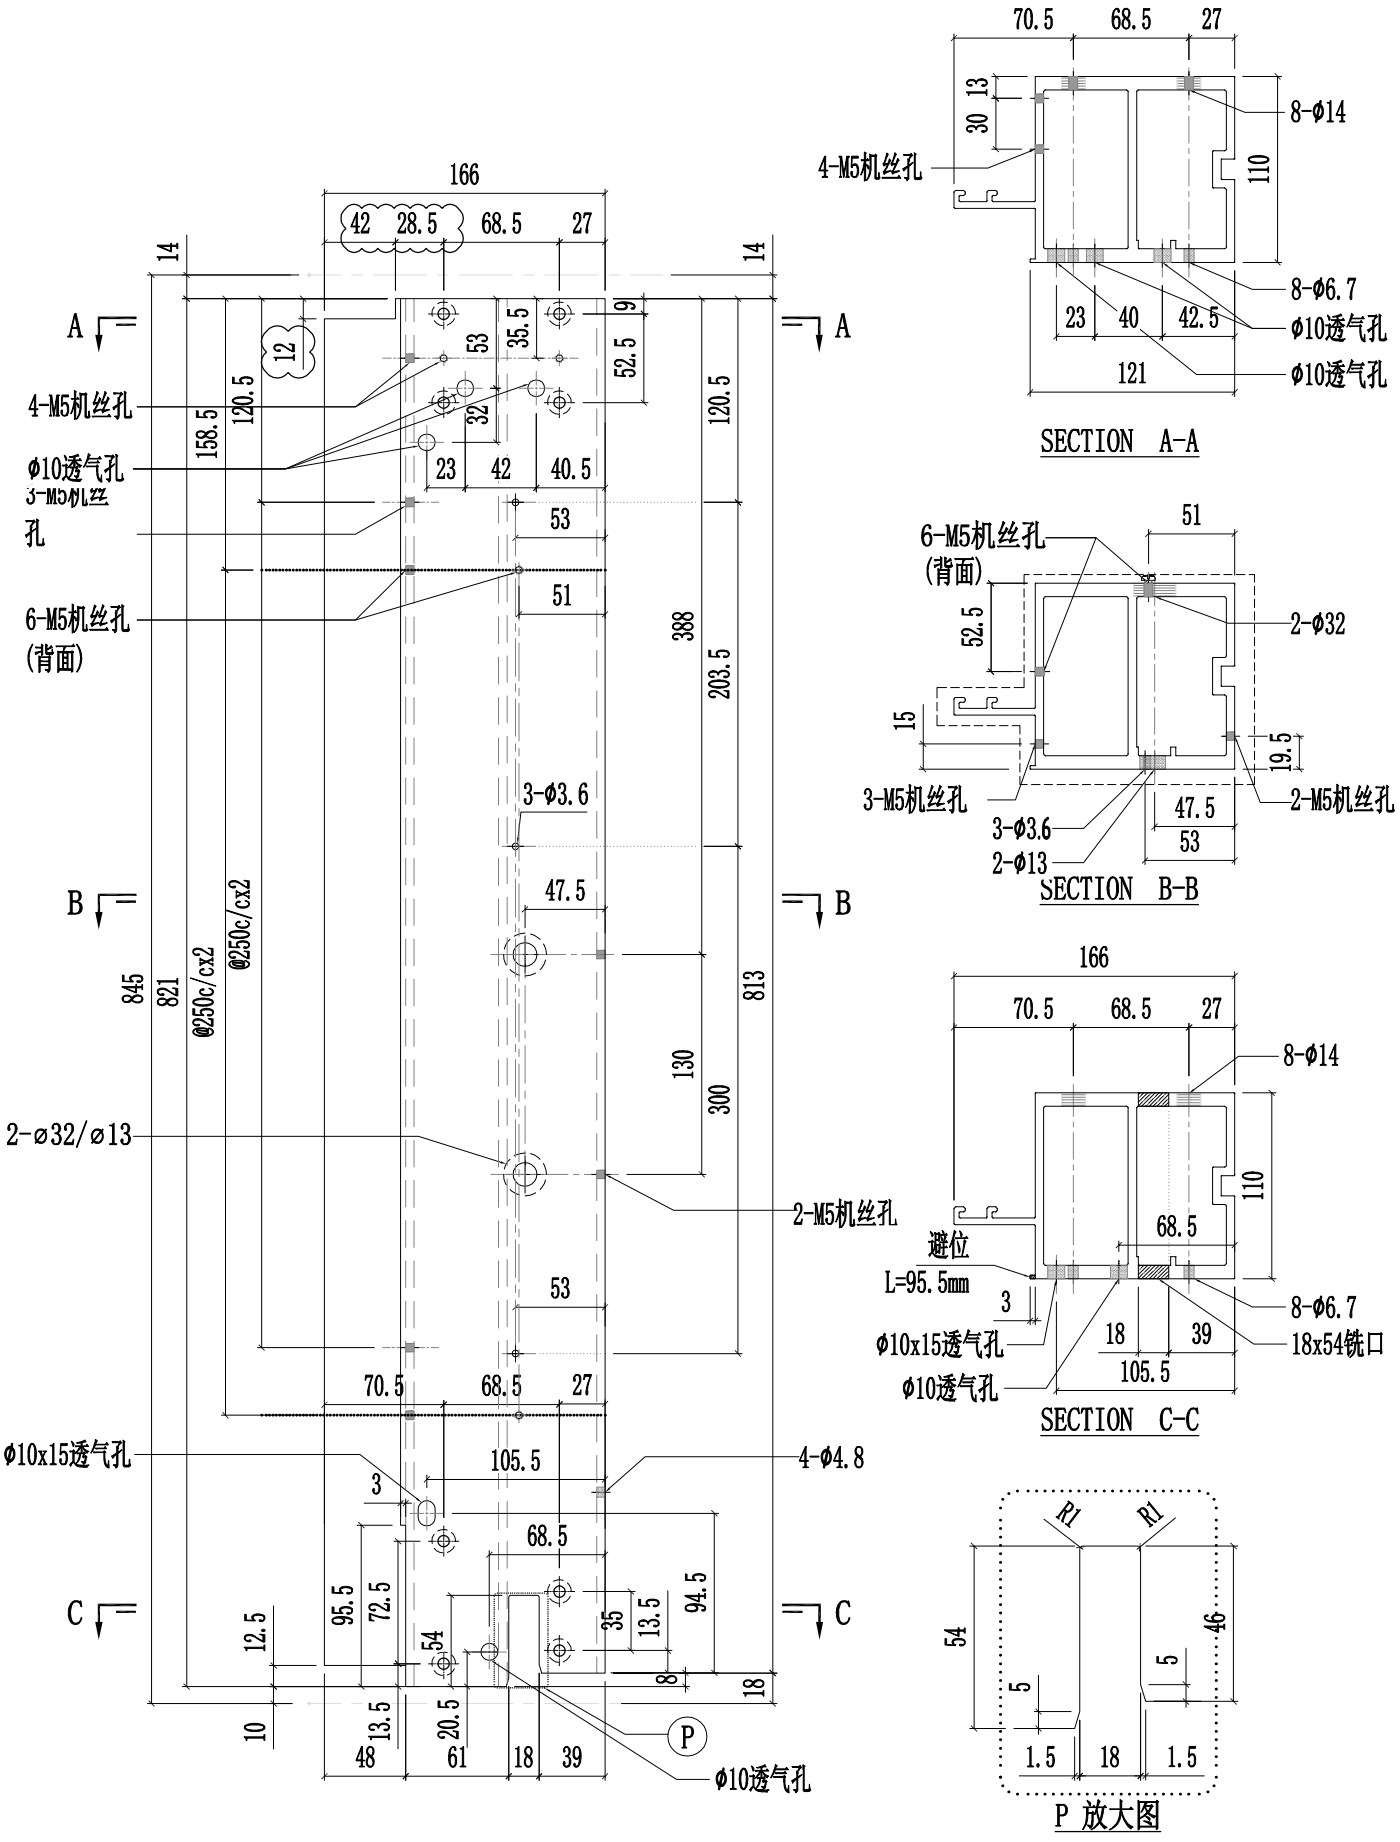


美特鋁質有限公司 MIDI Aluminium Fabricator Ltd.														
修改	A	B	D	採用	工廠	✓	地盤	-	工程號	J857	類別		物料號	-		
日期	03.16	04.26	05.09	材料顏色	AL2:ECK3X10063S-XF1				地盤	啟德6552	制圖	陳梓豪	20220211	圖號	X86056-P13
									图纸名称	铝料加工图	復核	練松文	20220213	數量	-
									材料	X86056	批准	林仁安	20220215	單件重量	- (KG)

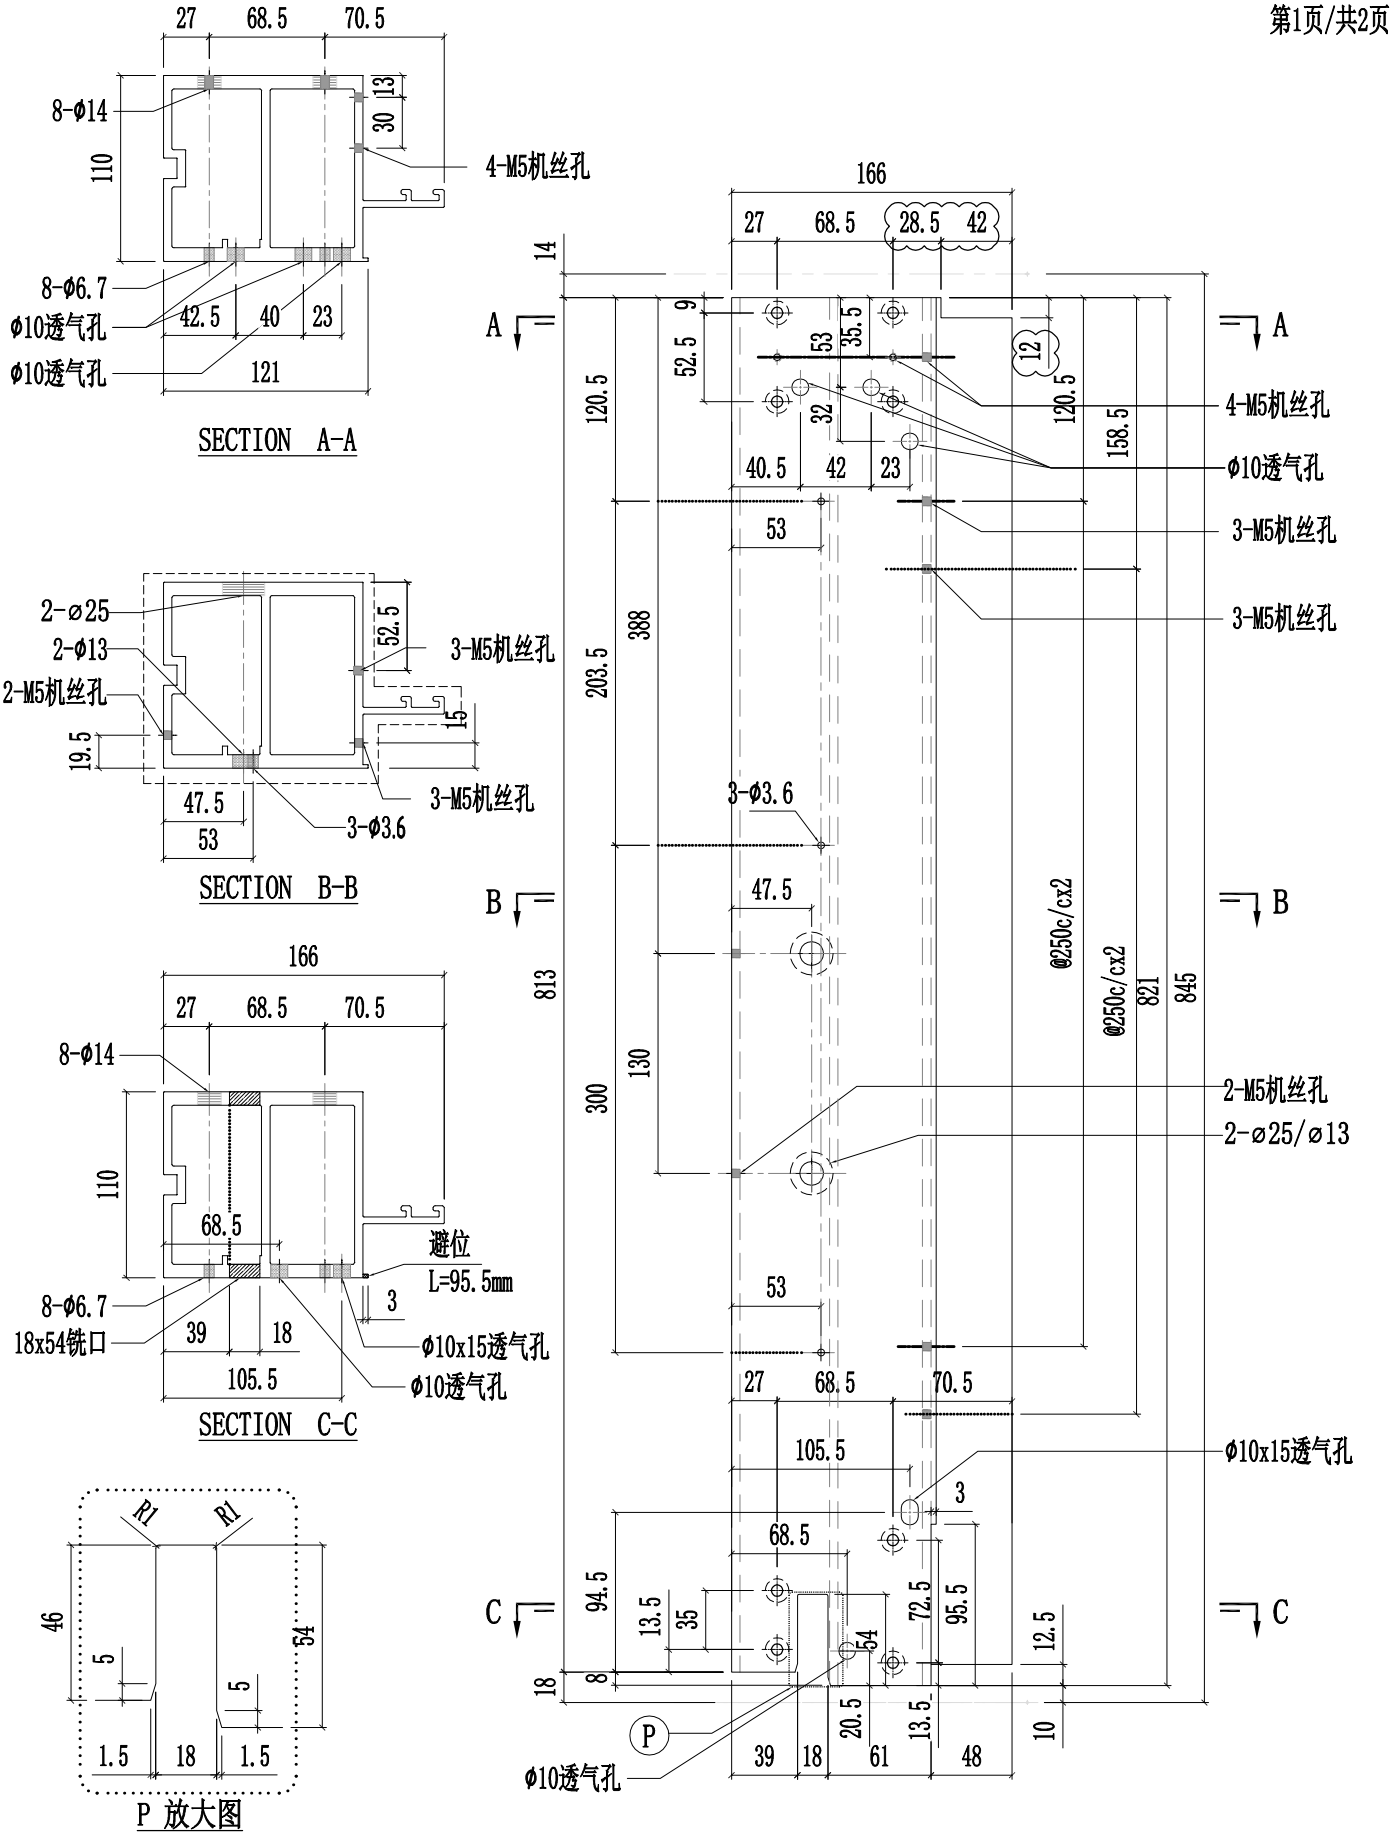


美特鋁質有限公司 MIDI Aluminium Fabricator Ltd.													
							工程號	J857	類別		物料號	-	
							地盘	啟德6552	制圖	陈梓豪	20220211	圖號	X86056-P13
修改	A	B		採用	工廠	✓	地盤	-	图纸名称	铝料加工图	復核	練松文	20220213	數量	-
日期	03.16	05.09		材料颜色		AL2:ECK3X10063S-XF1			材料	X86056	批准	林仁安	20220215	單件重量	- (KG)

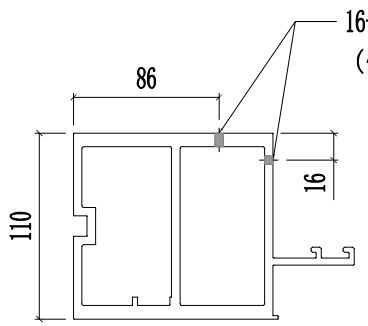


SECTION D-D

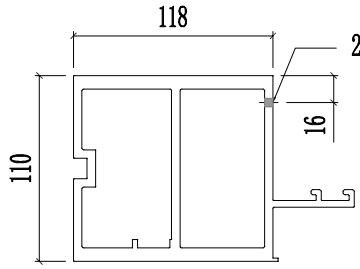


SECTION E-E

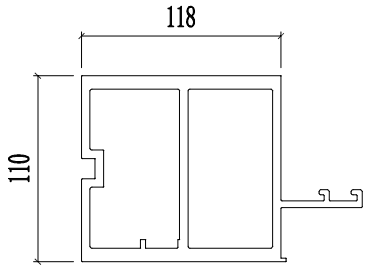


SECTION F-F

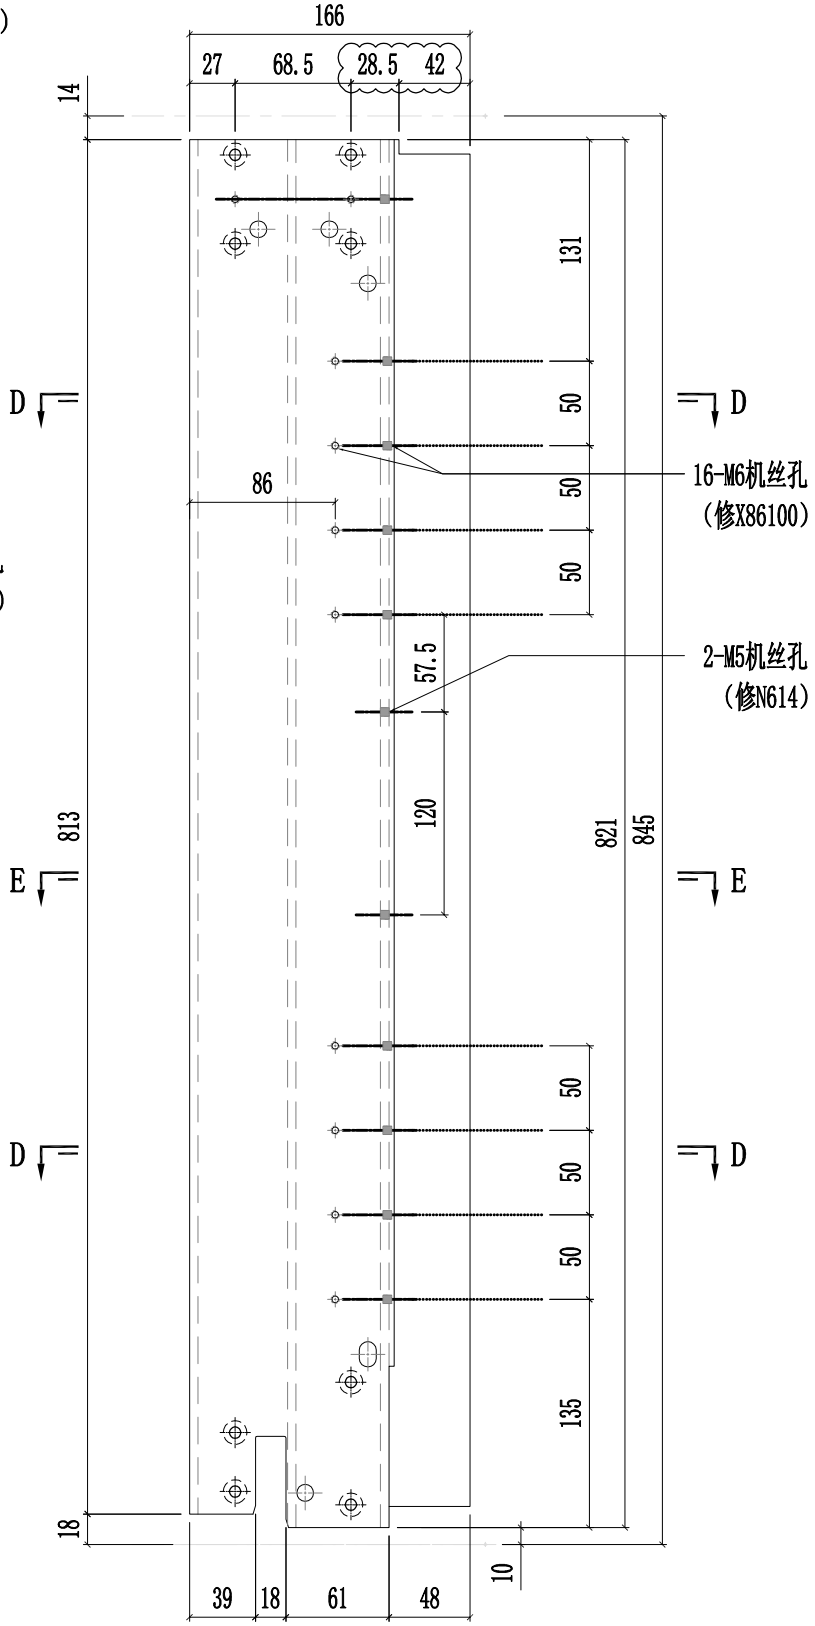


美特鋁質有限公司 MIDI Aluminium Fabricator Ltd.															
修改	A	B	D	採用	工廠	✓	地盤	-	工程號	J857	類別		物料號	-	
日期	03.16	04.26	05.09	材料顏色	AL2:ECK3X10063S-XF1				地盤	啟德6552	制圖	陈梓豪	20220211	圖號	X86056-P14
									图纸名称	铝料加工图	復核	練松文	20220213	數量	-
									材料	X86056	批准	林仁安	20220215	單件重量	- (KG)

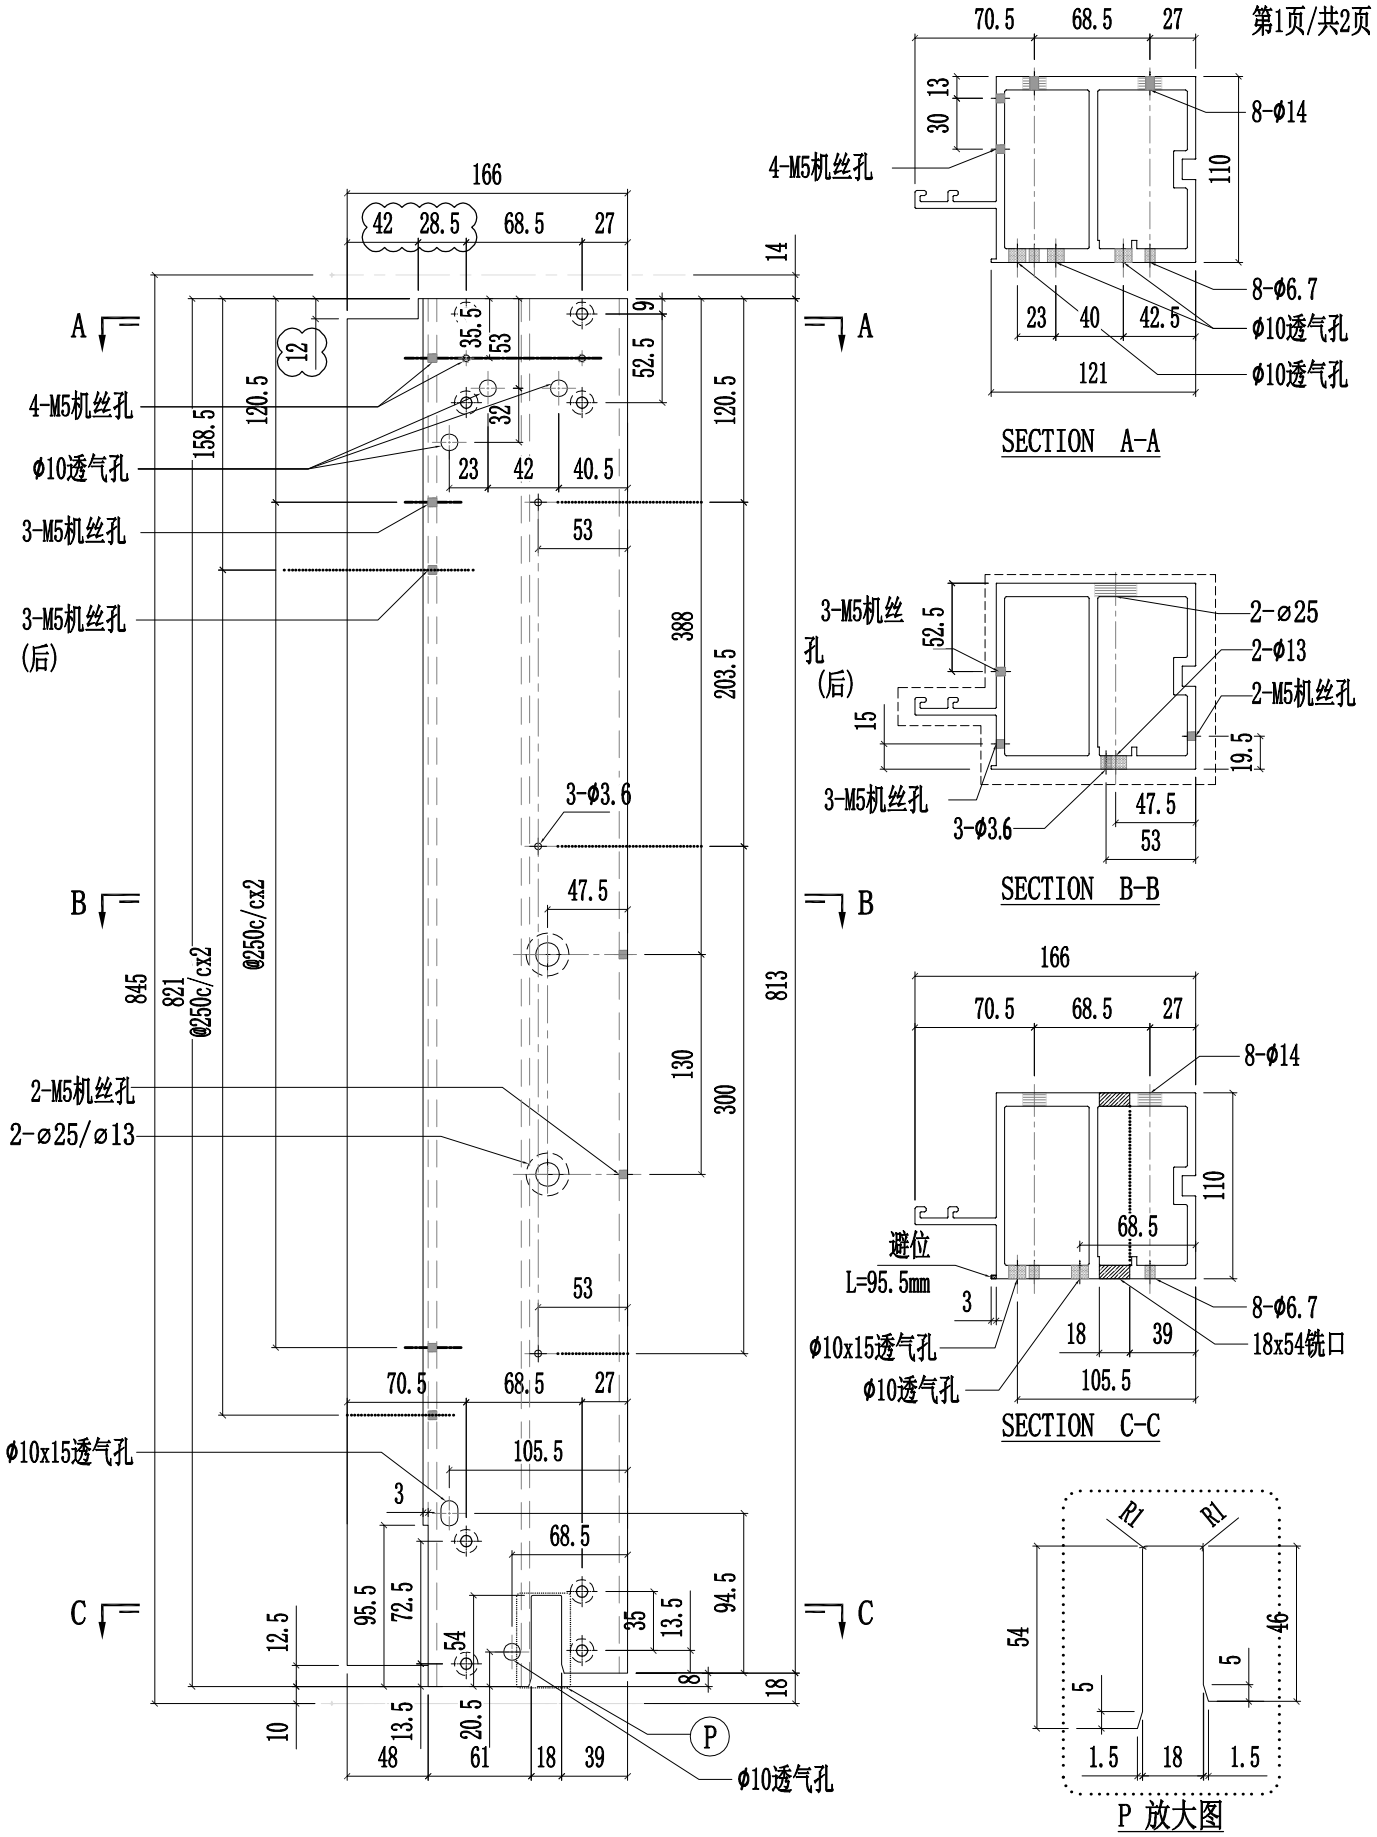


美特鋁質有限公司 MIDI Aluminium Fabricator Ltd.													
						工程號	J857	類別		物料號	-		
						地盘	啟德6552	制圖	陈梓豪	20220211	圖號	X86056-P14	
修改	A	B		採用	工廠	✓	地盤	-	图纸名称	铝料加工图	復核	練松文	20220213	數量	-	
日期	03.16	05.09		材料颜色		AL2:ECK3X10063S-XF1			材料	X86056	批准	林仁安	20220215	單件重量	-	(KG)

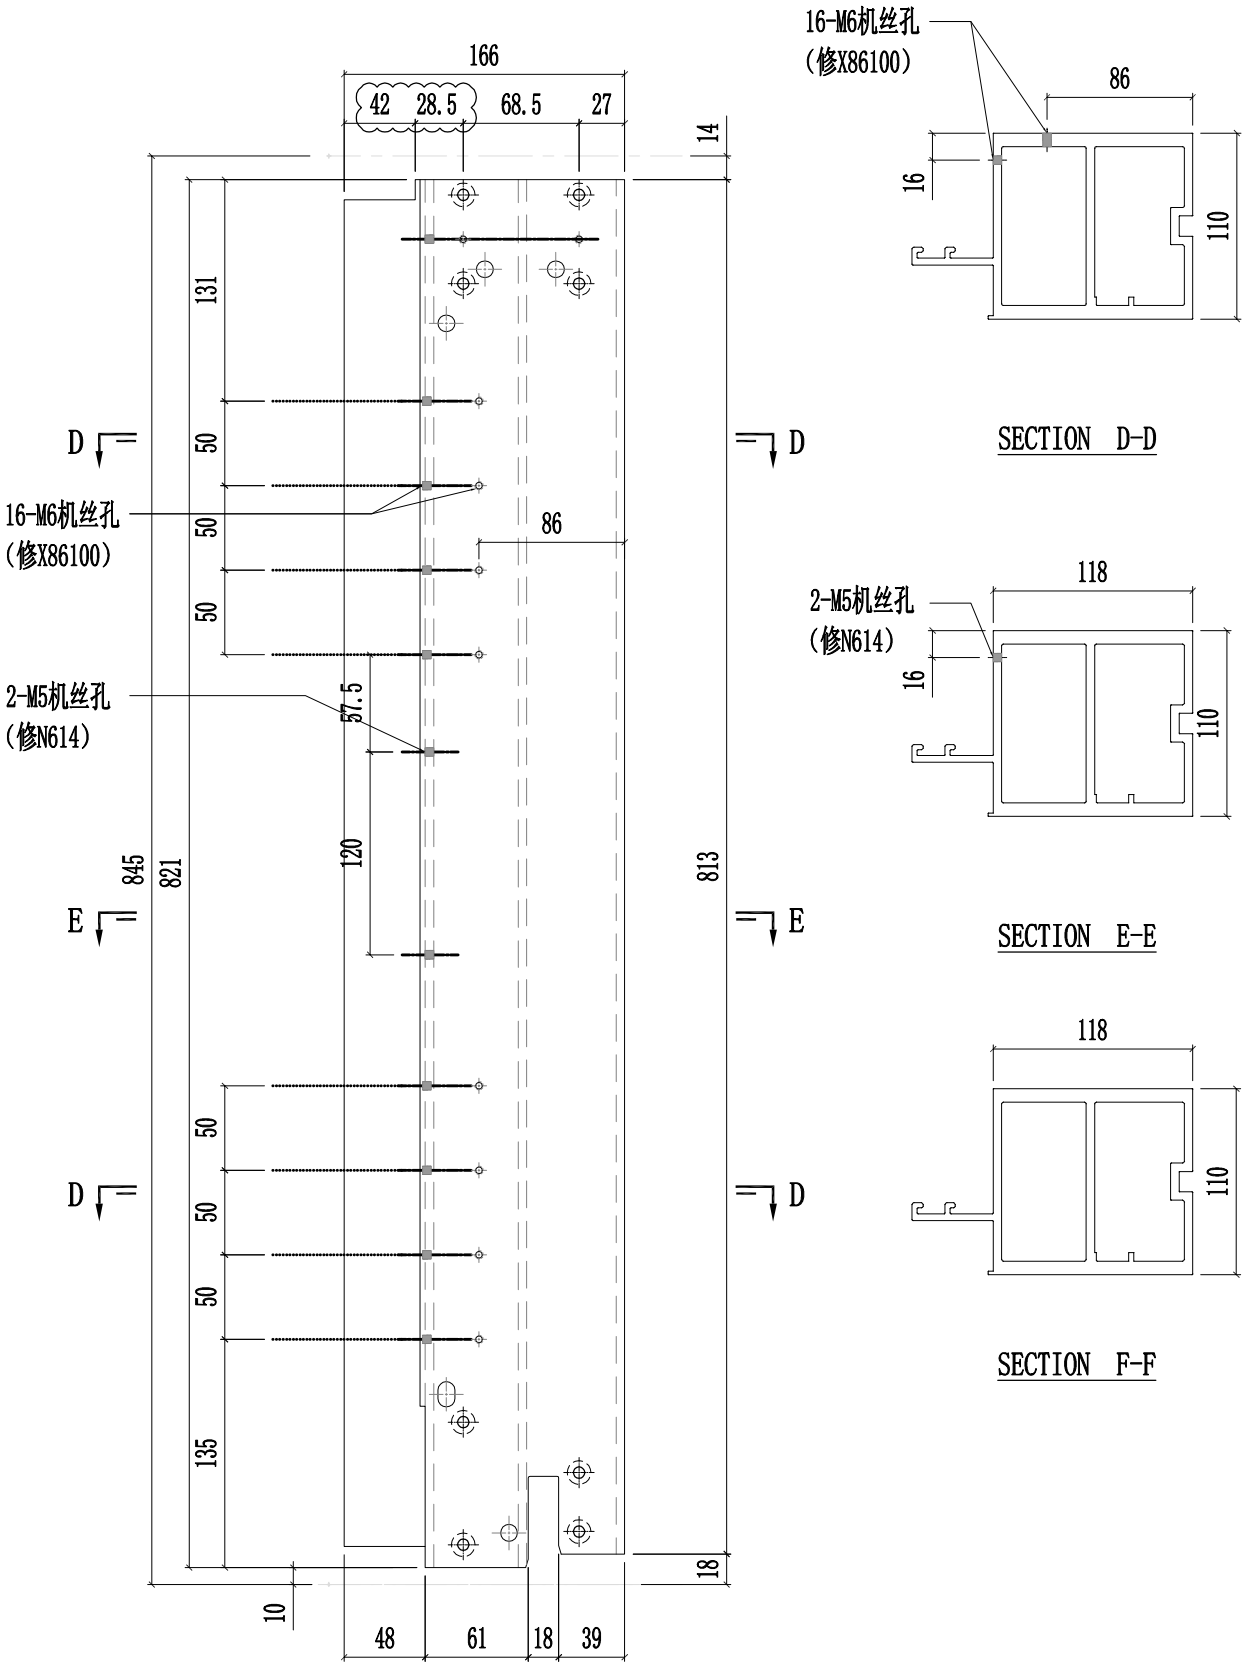


美特鋁質有限公司 MIDI Aluminium Fabricator Ltd.														
修改	A	B	D	採用	工廠	✓	地盤	-	工程號	J857	類別		物料號	-
日期	03.16	04.26	05.09	材料顏色	AL2:ECK3X10063S-XF1				地盤	啟德6552	制圖	陈梓豪 20220211	圖號	X86056-P15
									图纸名称	铝料加工图	復核	練松文 20220213	數量	-
									材料	X86056	批准	林仁安 20220215	單件重量	- (KG)

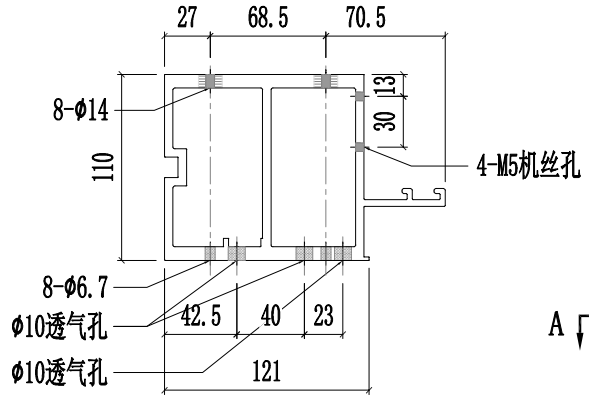


SECTION A-A

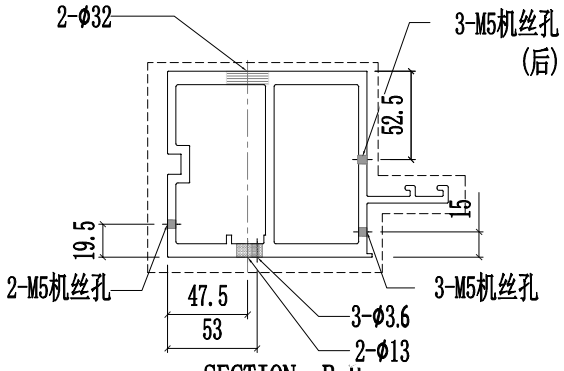


SECTION B-B

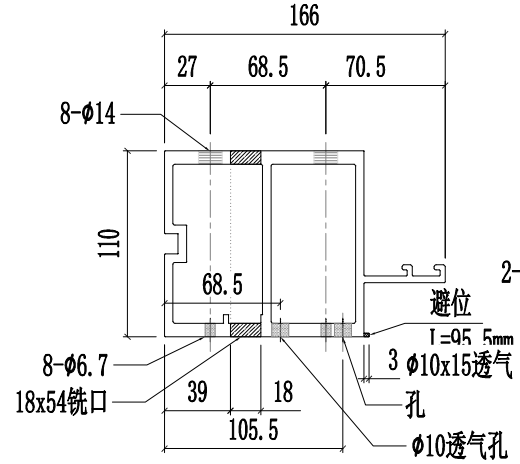


SECTION C-C

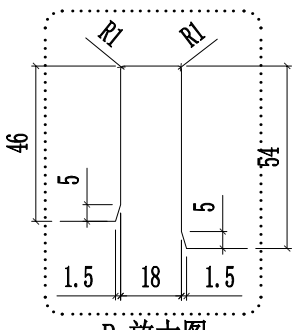


P 放大图

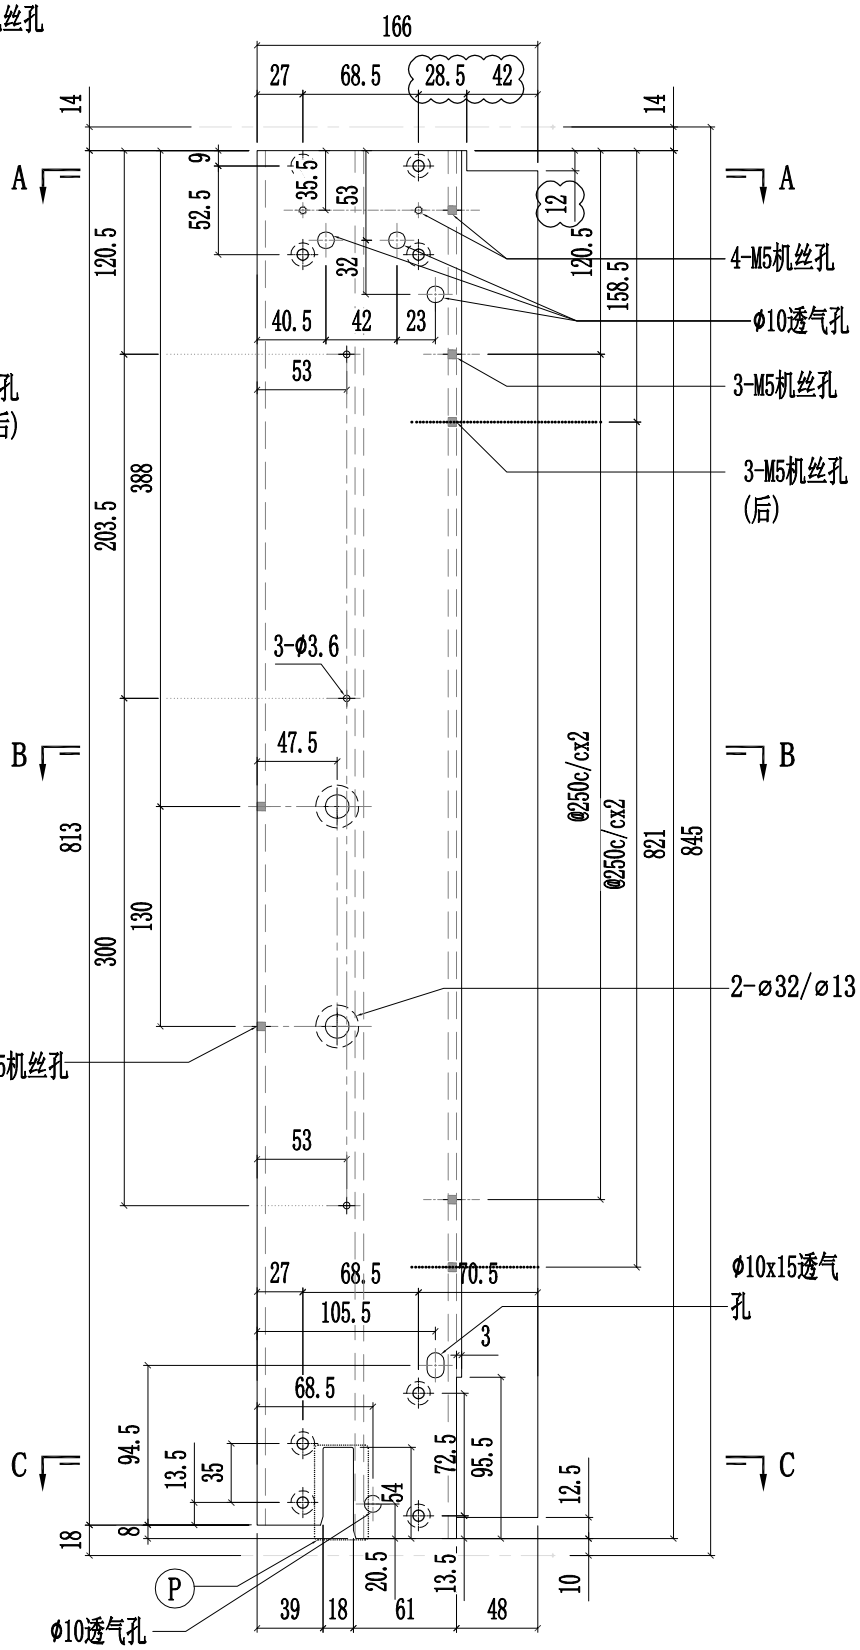


美特鋁質有限公司 MIDI Aluminium Fabricator Ltd.													
修改	A	B	D	採用	工廠	✓	地盤	-	工程號	J857	類別		物料號	-	
日期	03.16	04.26	05.09	材料顏色	AL2:ECK3X10063S-XF1				地盤	啟德6552	制圖	陈梓豪 20220211	圖號	X86056-P16
									图纸名称	铝料加工图	復核	練松文 20220213	數量	-
									材料	X86056	批准	林仁安 20220215	單件重量	- (KG)

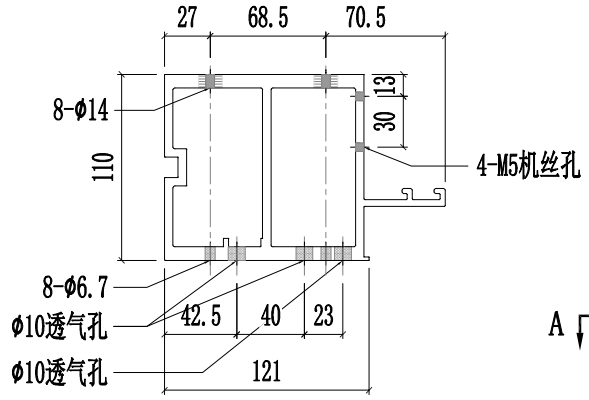


SECTION A-A

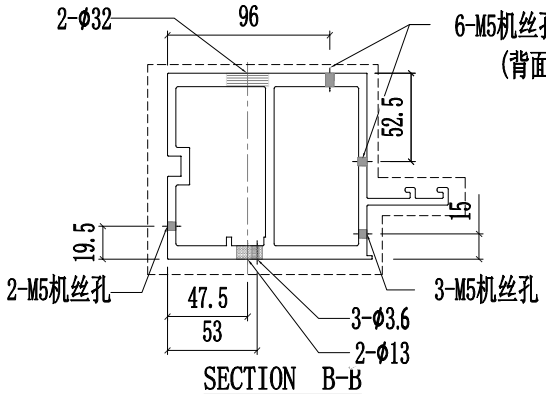


SECTION B-B

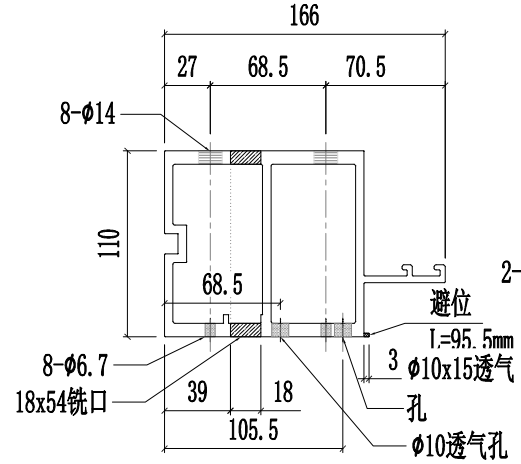

SECTION C-C

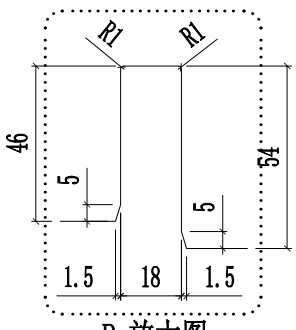


P 放大图

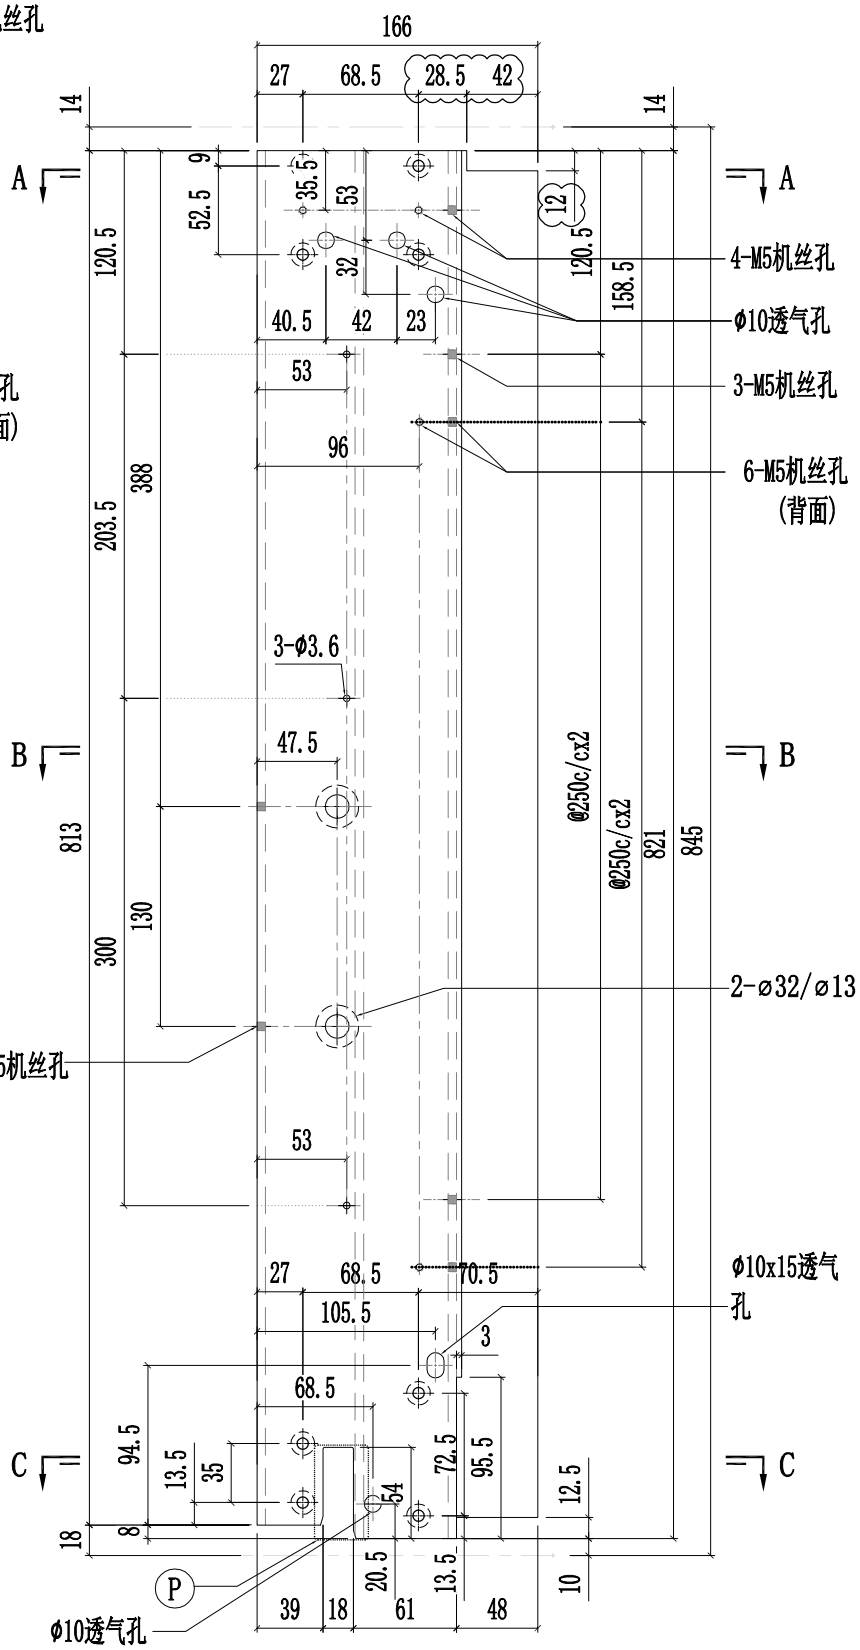


美特鋁質有限公司
MIDI Aluminium Fabricator Ltd.

修改	A	B	D	採用	工廠	✓	地盤	-
日期	03.16	04.26	05.09	材料颜色	AL2:ECK3X10063S-XF1			


工程號	J857	類別		物料號	-		
地盤	啟德6552	制圖	陈梓豪	20220211	圖號	X86056-P19	
图纸名称	铝料加工图	復核	練松文	20220213	數量	-	
材料	X86056	批准	林仁安	20220215	單件重量	-	(KG)

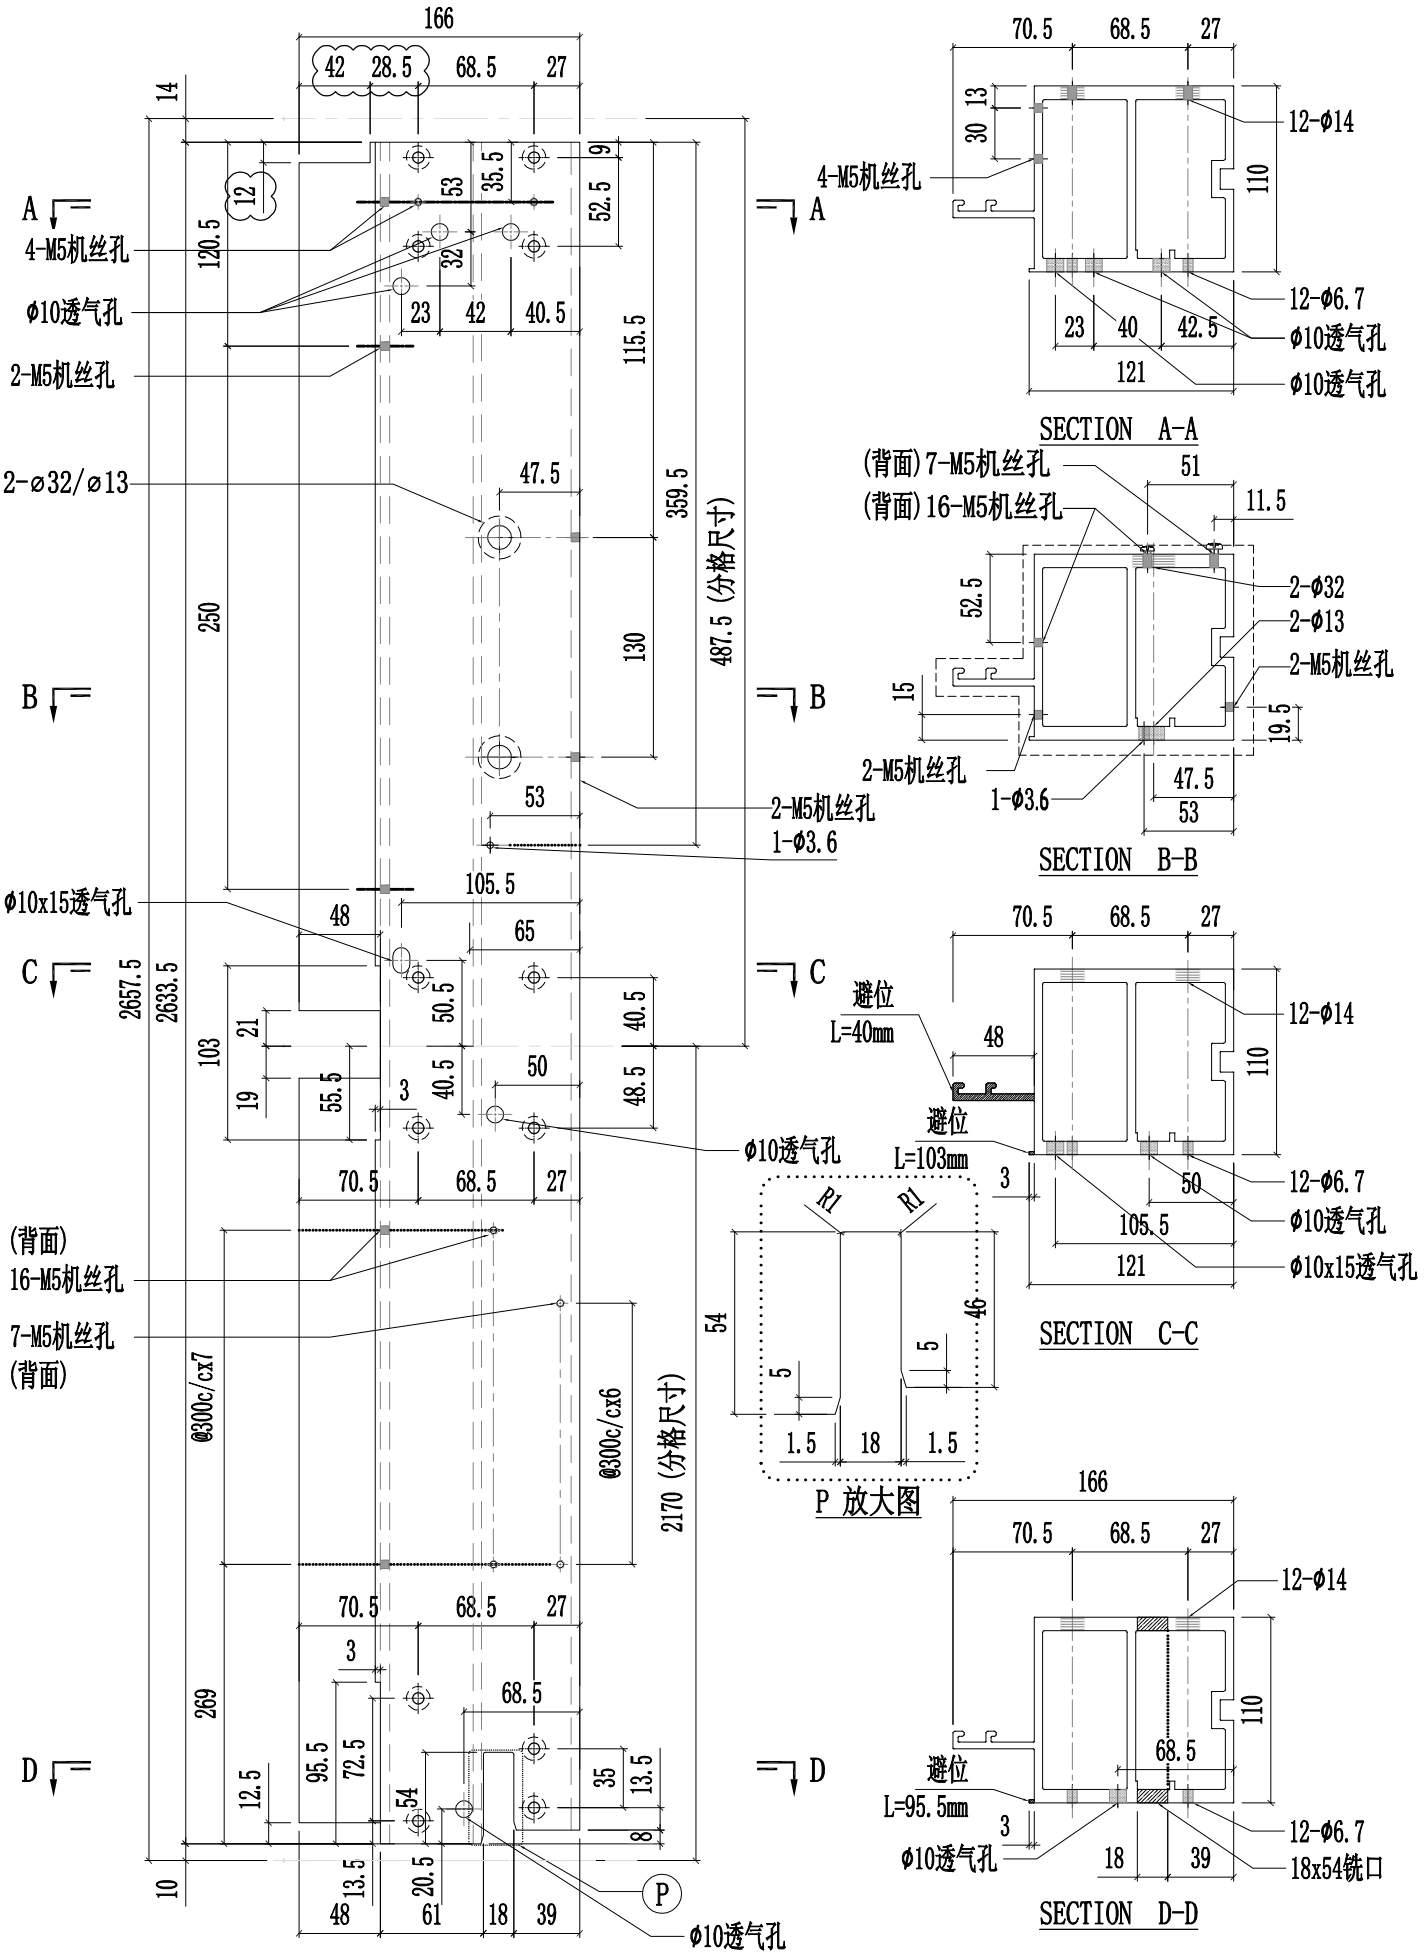


美特鋁質有限公司 MIDI Aluminium Fabricator Ltd.													
修改	A	B	D	採用	工廠	✓	地盤	-	工程號	J857	類別		物料號	-	
日期	03.16	03.30	05.09	材料顏色	AL2:ECK3X10063S-XF1				地盤	啟德6552	制圖	陳梓豪 20220211	圖號	X86056-P21
									图纸名称	铝料加工图	復核	練松文 20220213	數量	-
									材料	X86056	批准	林仁安 20220215	單件重量	- (KG)

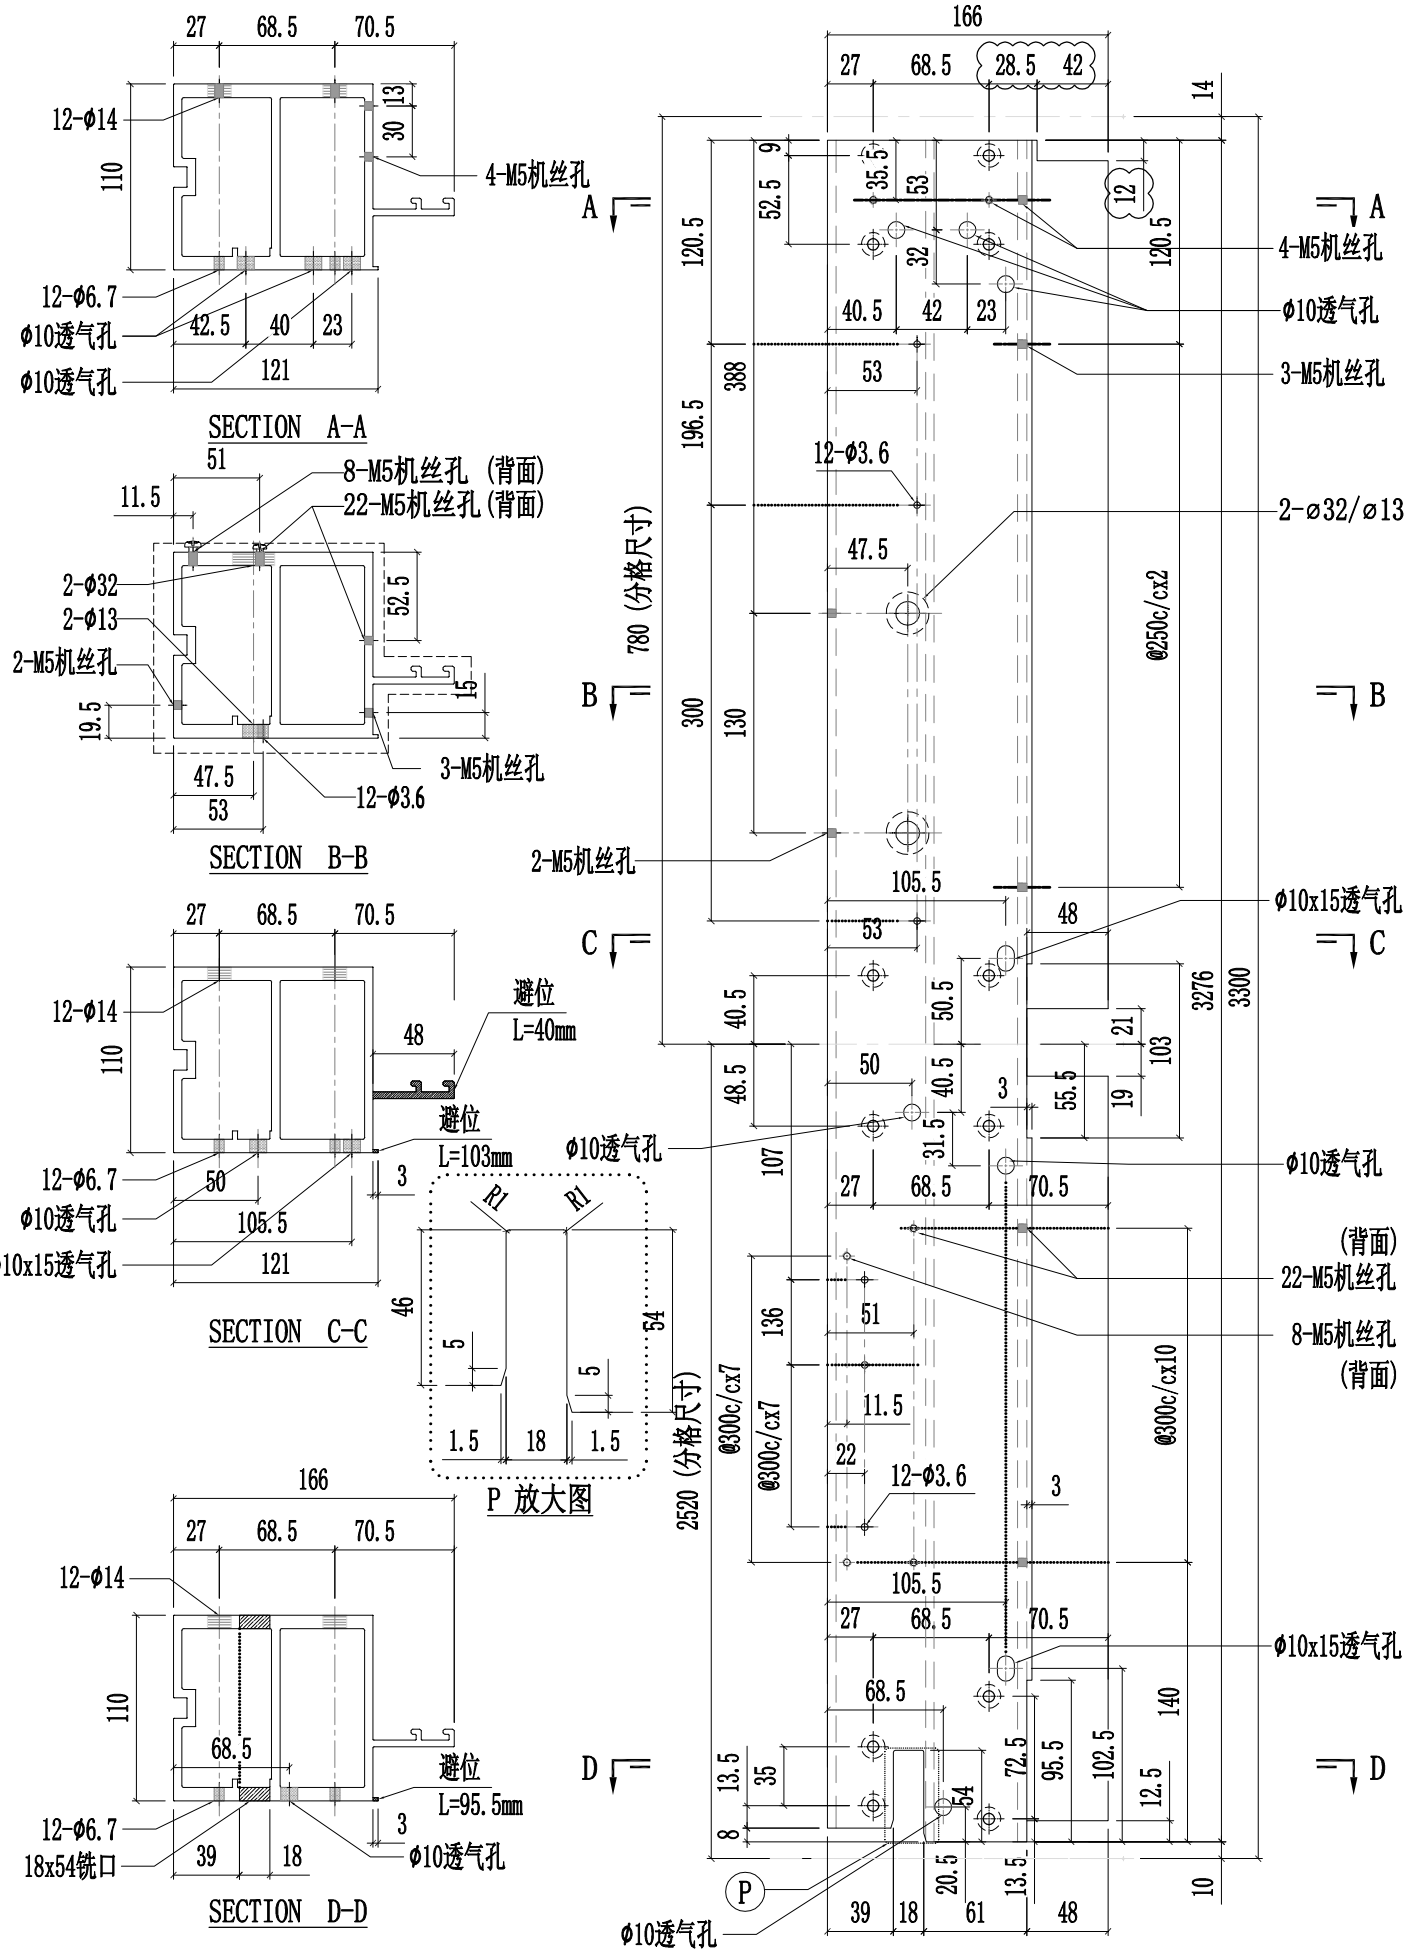


美特鋁質有限公司 MIDI Aluminium Fabricator Ltd.														
修改	A	B	D	採用	工廠	✓	地盤	-	工程號	J857	類別		物料號	-
日期	03.16	03.30	05.09	材料顏色	AL2:ECK3X10063S-XF1				地盤	啟德6552	制圖	陳梓豪 20220211	圖號	X86056-P22
									图纸名称	铝料加工图	復核	練松文 20220213	數量	-
									材料	X86056	批准	林仁安 20220215	單件重量	- (KG)

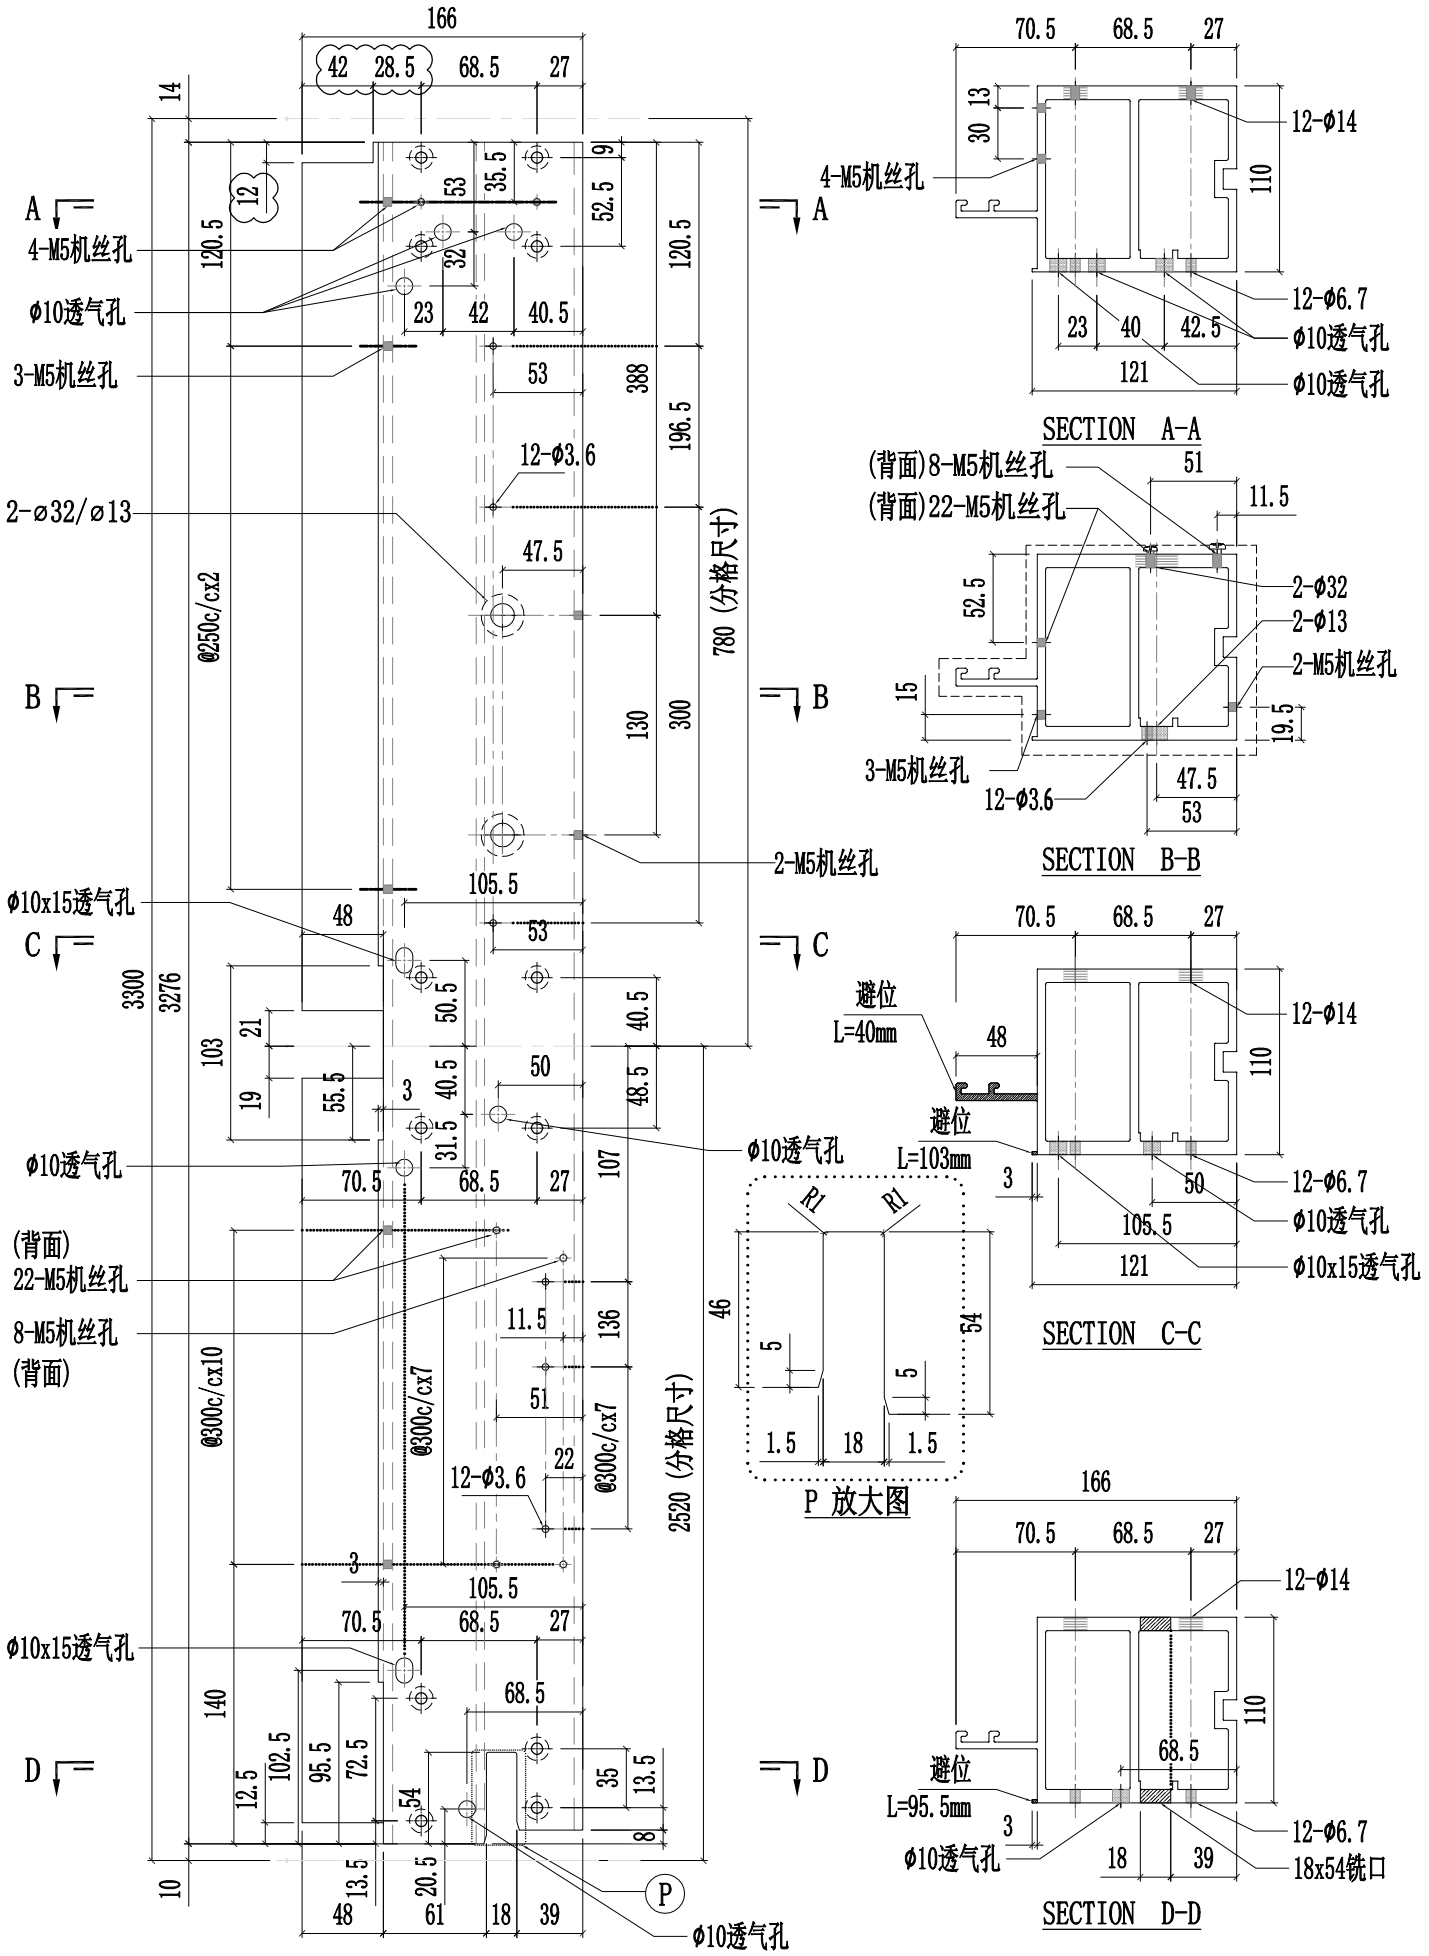

美特鋁質有限公司 MIDI Aluminium Fabricator Ltd.														
修改	A	B	D	採用	工廠	✓	地盤	-	工程號	J857	類別		物料號	-
日期	03.16	03.30	05.09	材料顏色	AL2:ECK3X10063S-XF1				地盤	啟德6552	制圖	陳梓豪 20220211	圖號	X86056-P39
									图纸名称	铝料加工图	復核	練松文 20220213	數量	-
									材料	X86056	批准	林仁安 20220215	單件重量	- (KG)

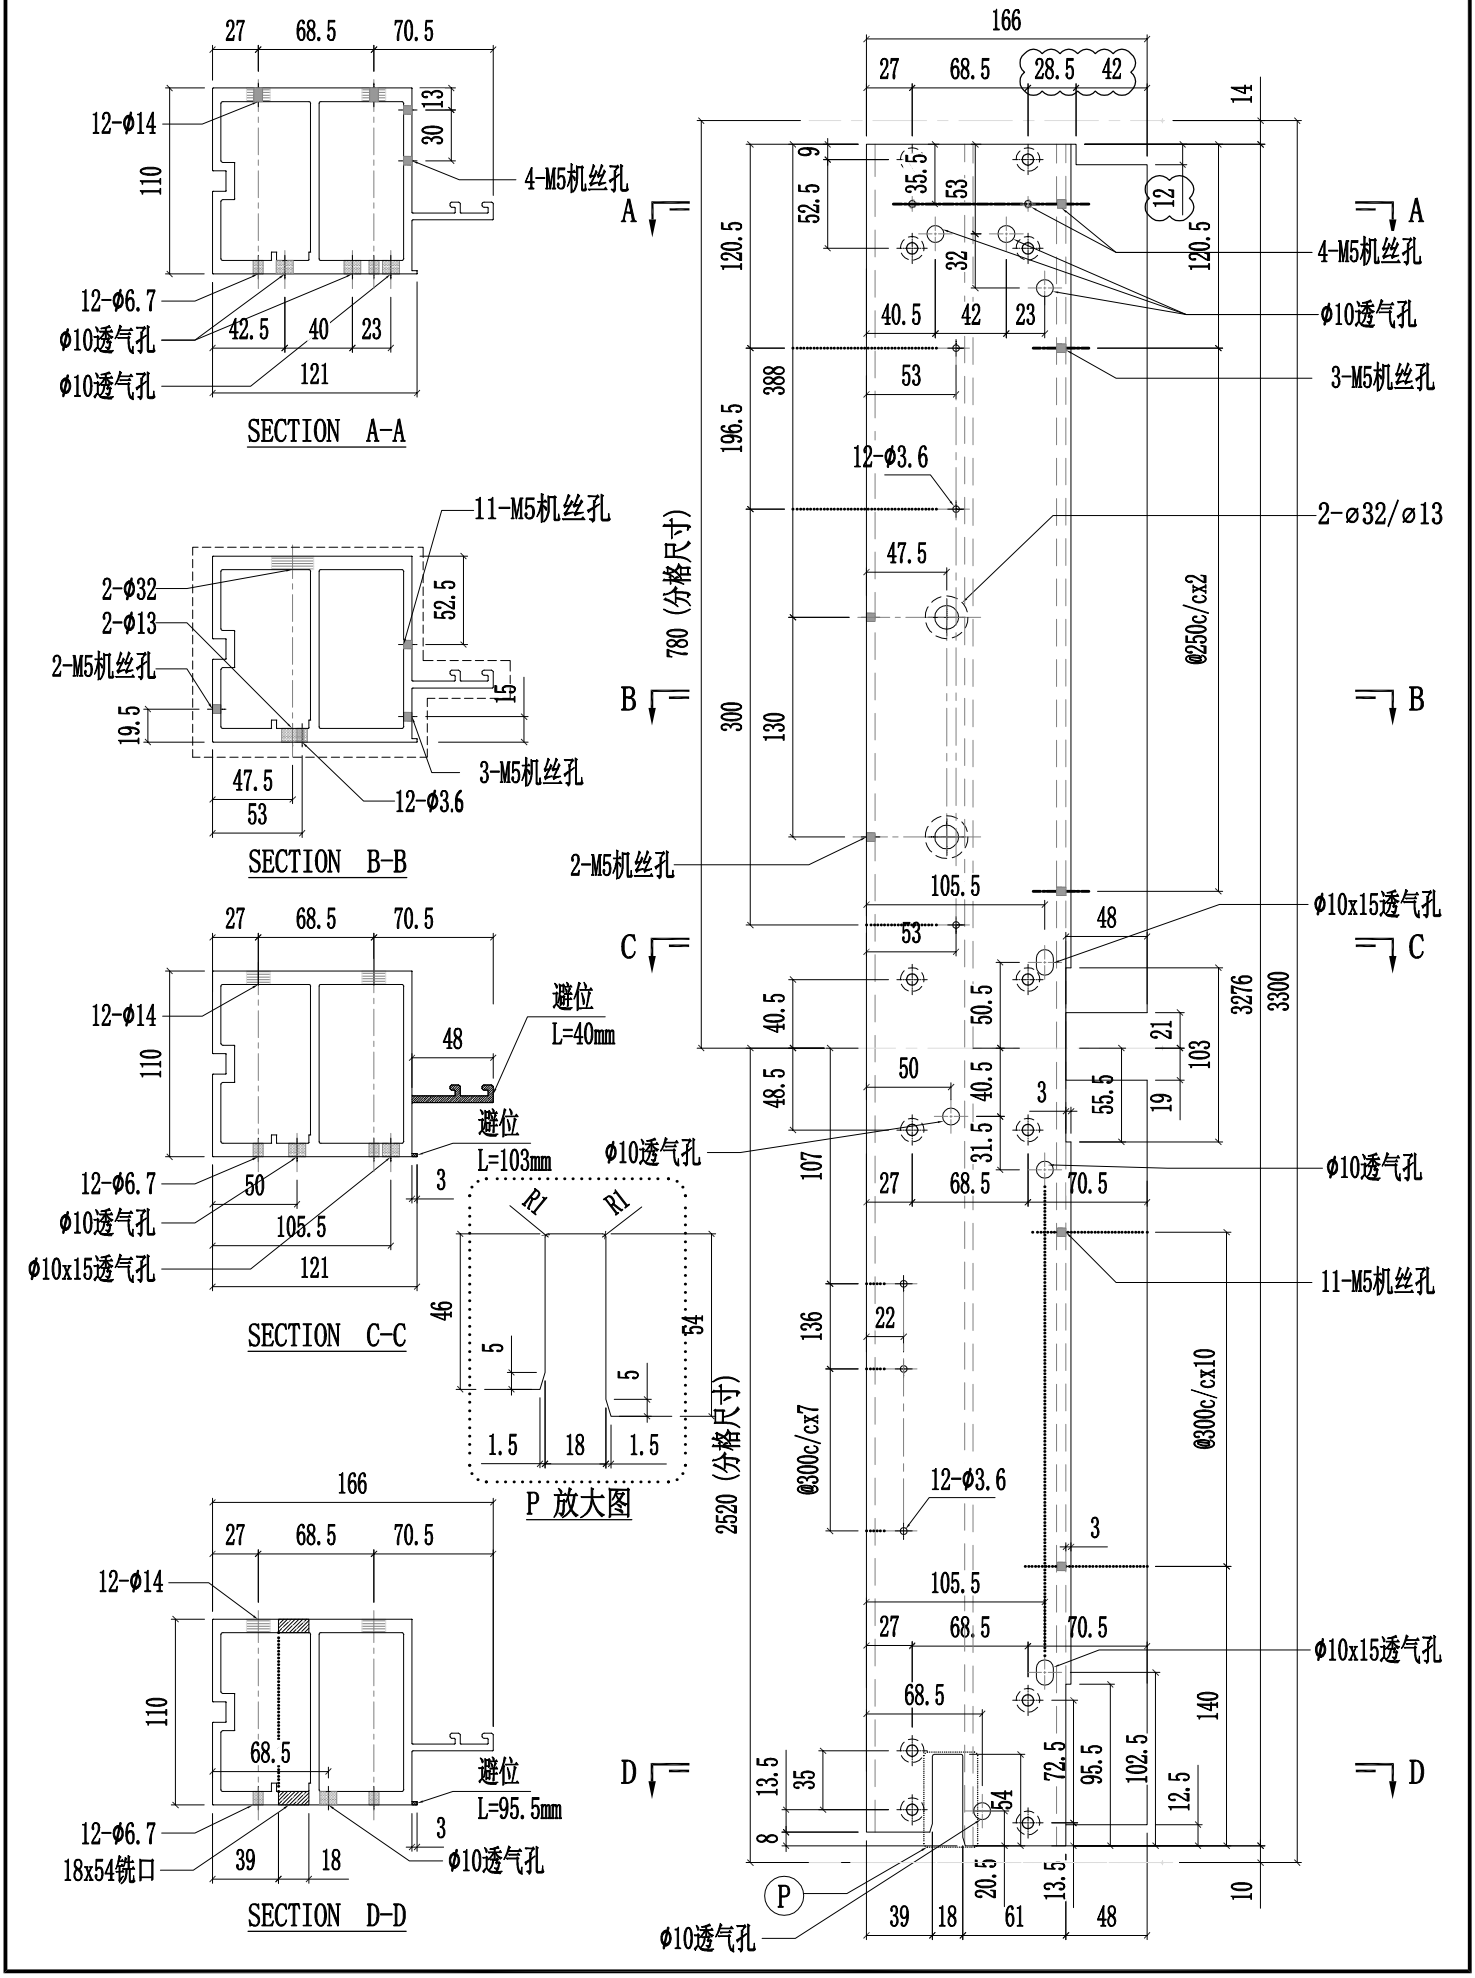


美特鋁質有限公司 MIDI Aluminium Fabricator Ltd.														
修改	A	B	D	採用	工廠	✓	地盤	-	工程號	J857	類別		物料號	-
日期	03.16	03.30	05.09	材料顏色	AL2:ECK3X10063S-XF1				地盤	啟德6552	制圖	陳梓豪 20220211	圖號	X86056-P40
									图纸名称	铝料加工图	復核	練松文 20220213	數量	-
									材料	X86056	批准	林仁安 20220215	單件重量	- (KG)

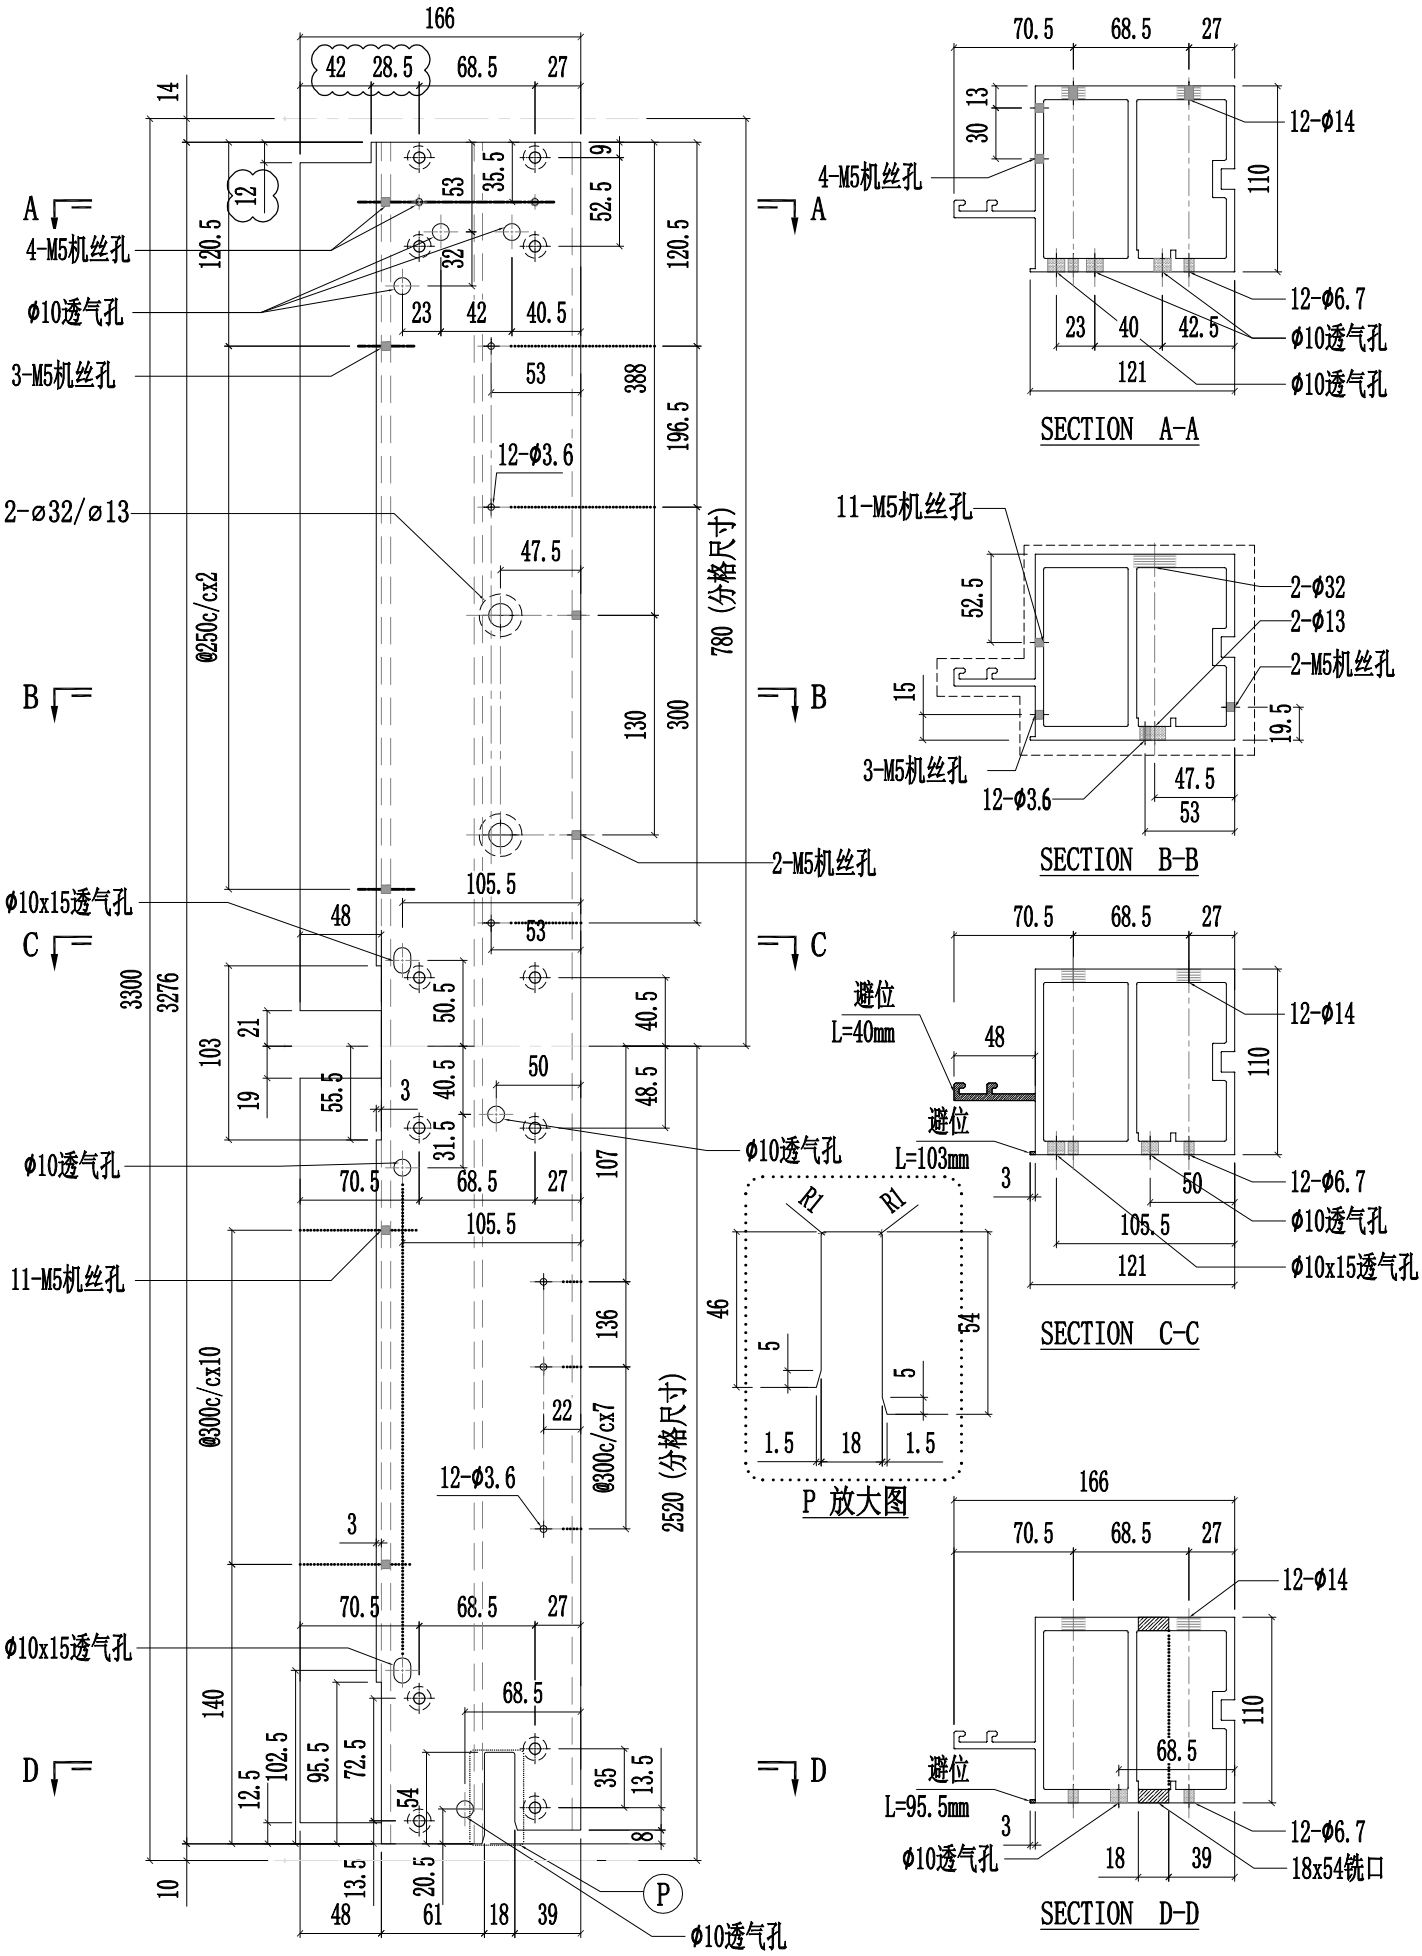


美特鋁質有限公司
MIDI Aluminium Fabricator Ltd.

修改	A	B	D	採用	工廠	✓	地盤	-
日期	03.16	03.30	05.09	材料颜色	AL2:ECK3X10063S-XF1			


工程號	J857	類別		物料號	-		
地盤	啟德6552	制圖	陈梓豪	20220211	圖號	X86056-P41	
图纸名称	铝料加工图	復核	練松文	20220213	數量	-	
材料	X86056	批准	林仁安	20220215	單件重量	-	(KG)

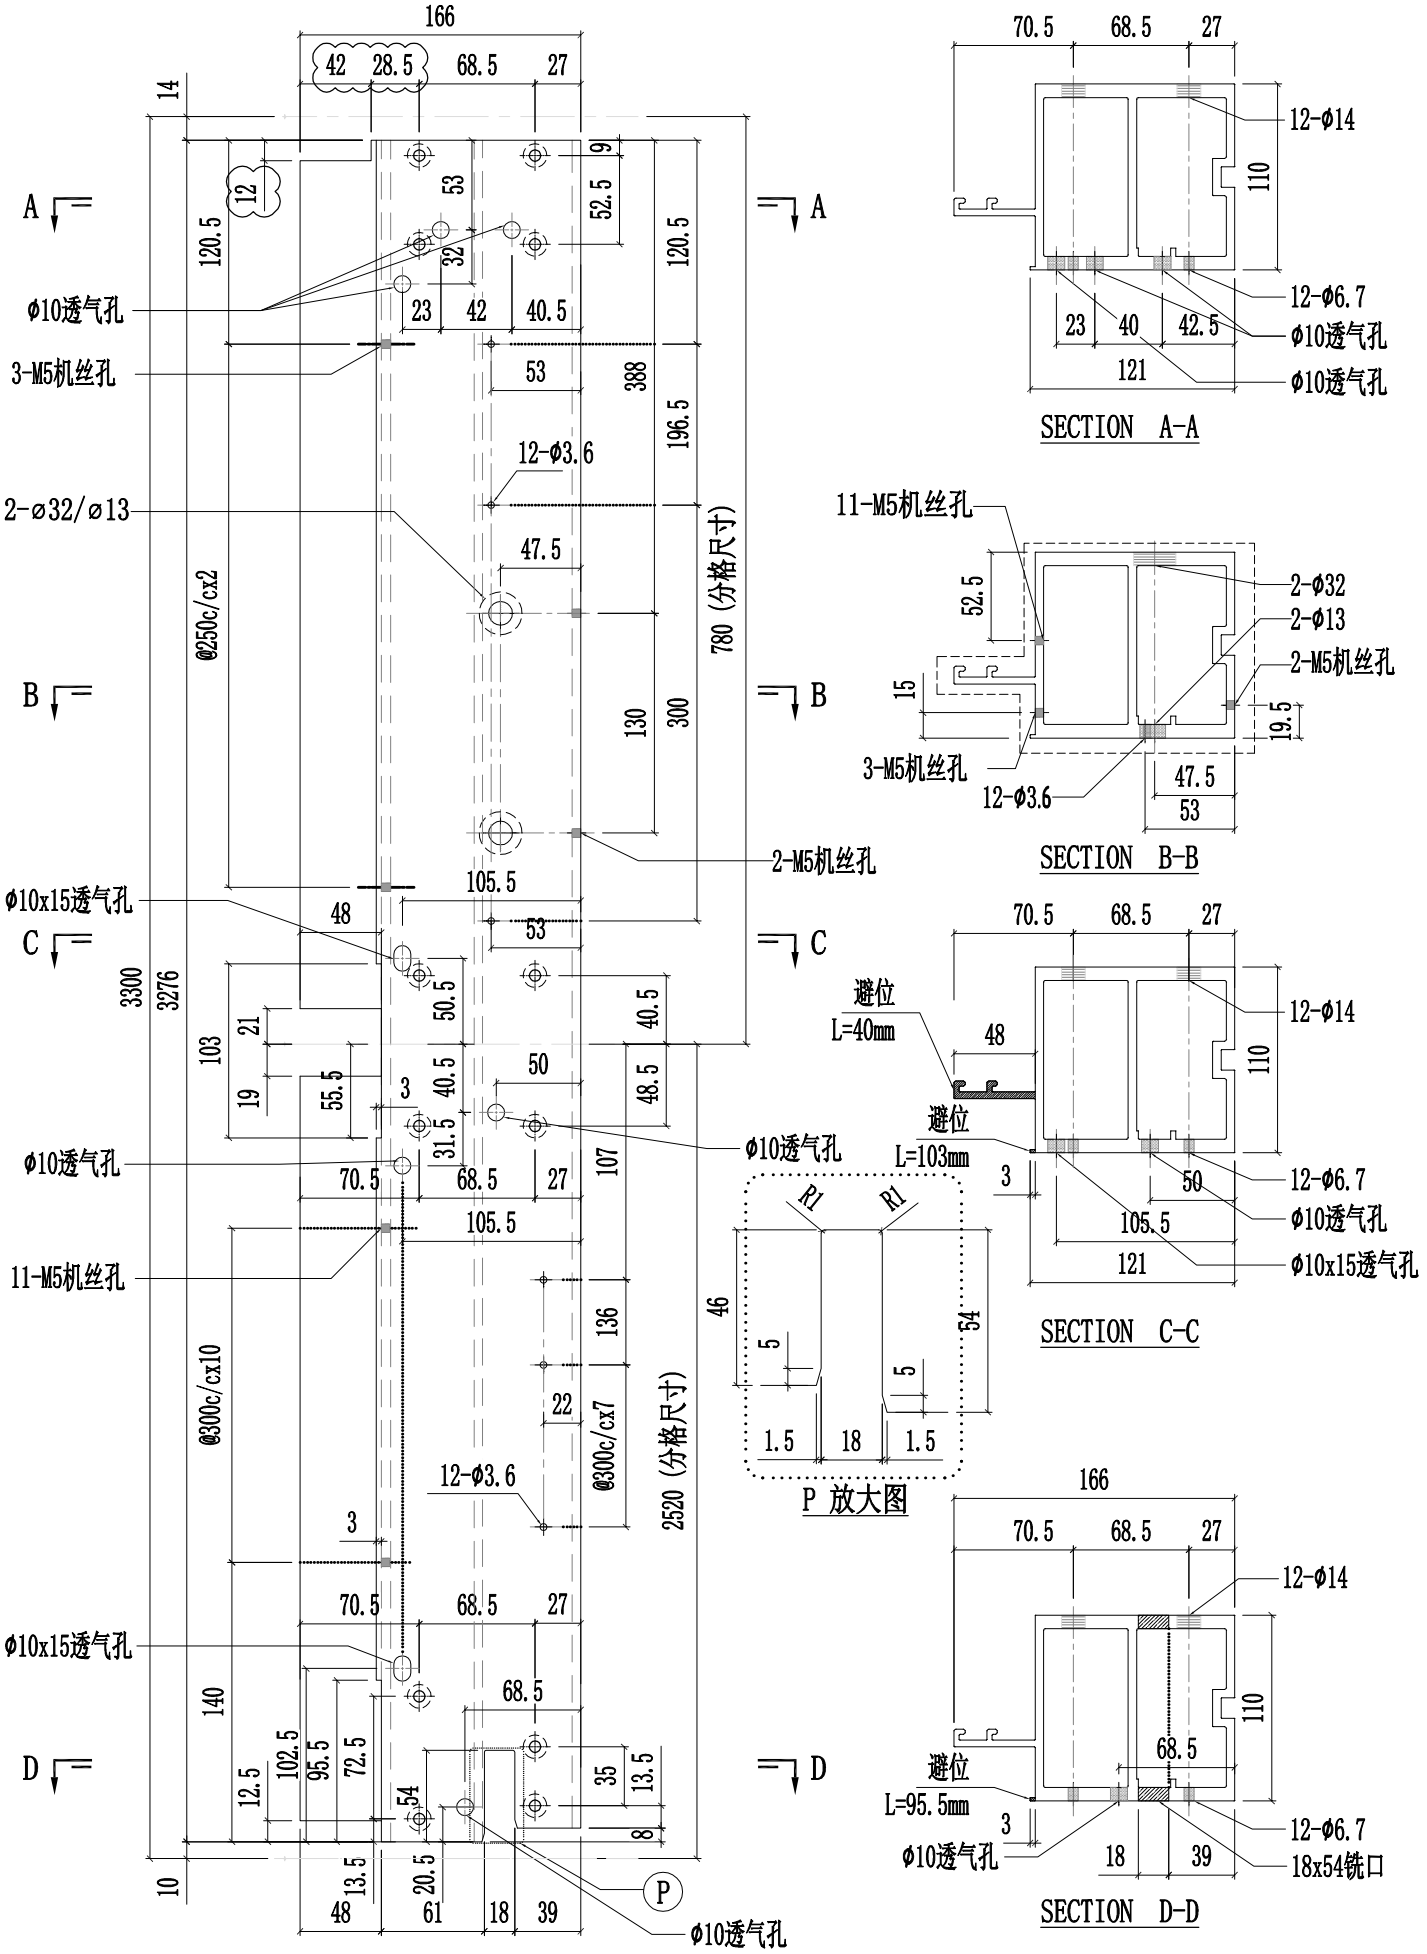


美特鋁質有限公司 MIDI Aluminium Fabricator Ltd.														
修改	A	B	D	採用	工廠	✓	地盤	-	工程號	J857	類別		物料號	-		
日期	03.16	03.26	05.14	材料顏色	AL2:ECK3X10063S-XF1				地盤	啟德6552	制圖	陳梓豪 20220211	圖號	X86057-P01
									图纸名称	铝料加工图	復核	練松文 20220213	數量	-
									材料	X86057	批准	林仁安 20220215	單件重量	- (KG)

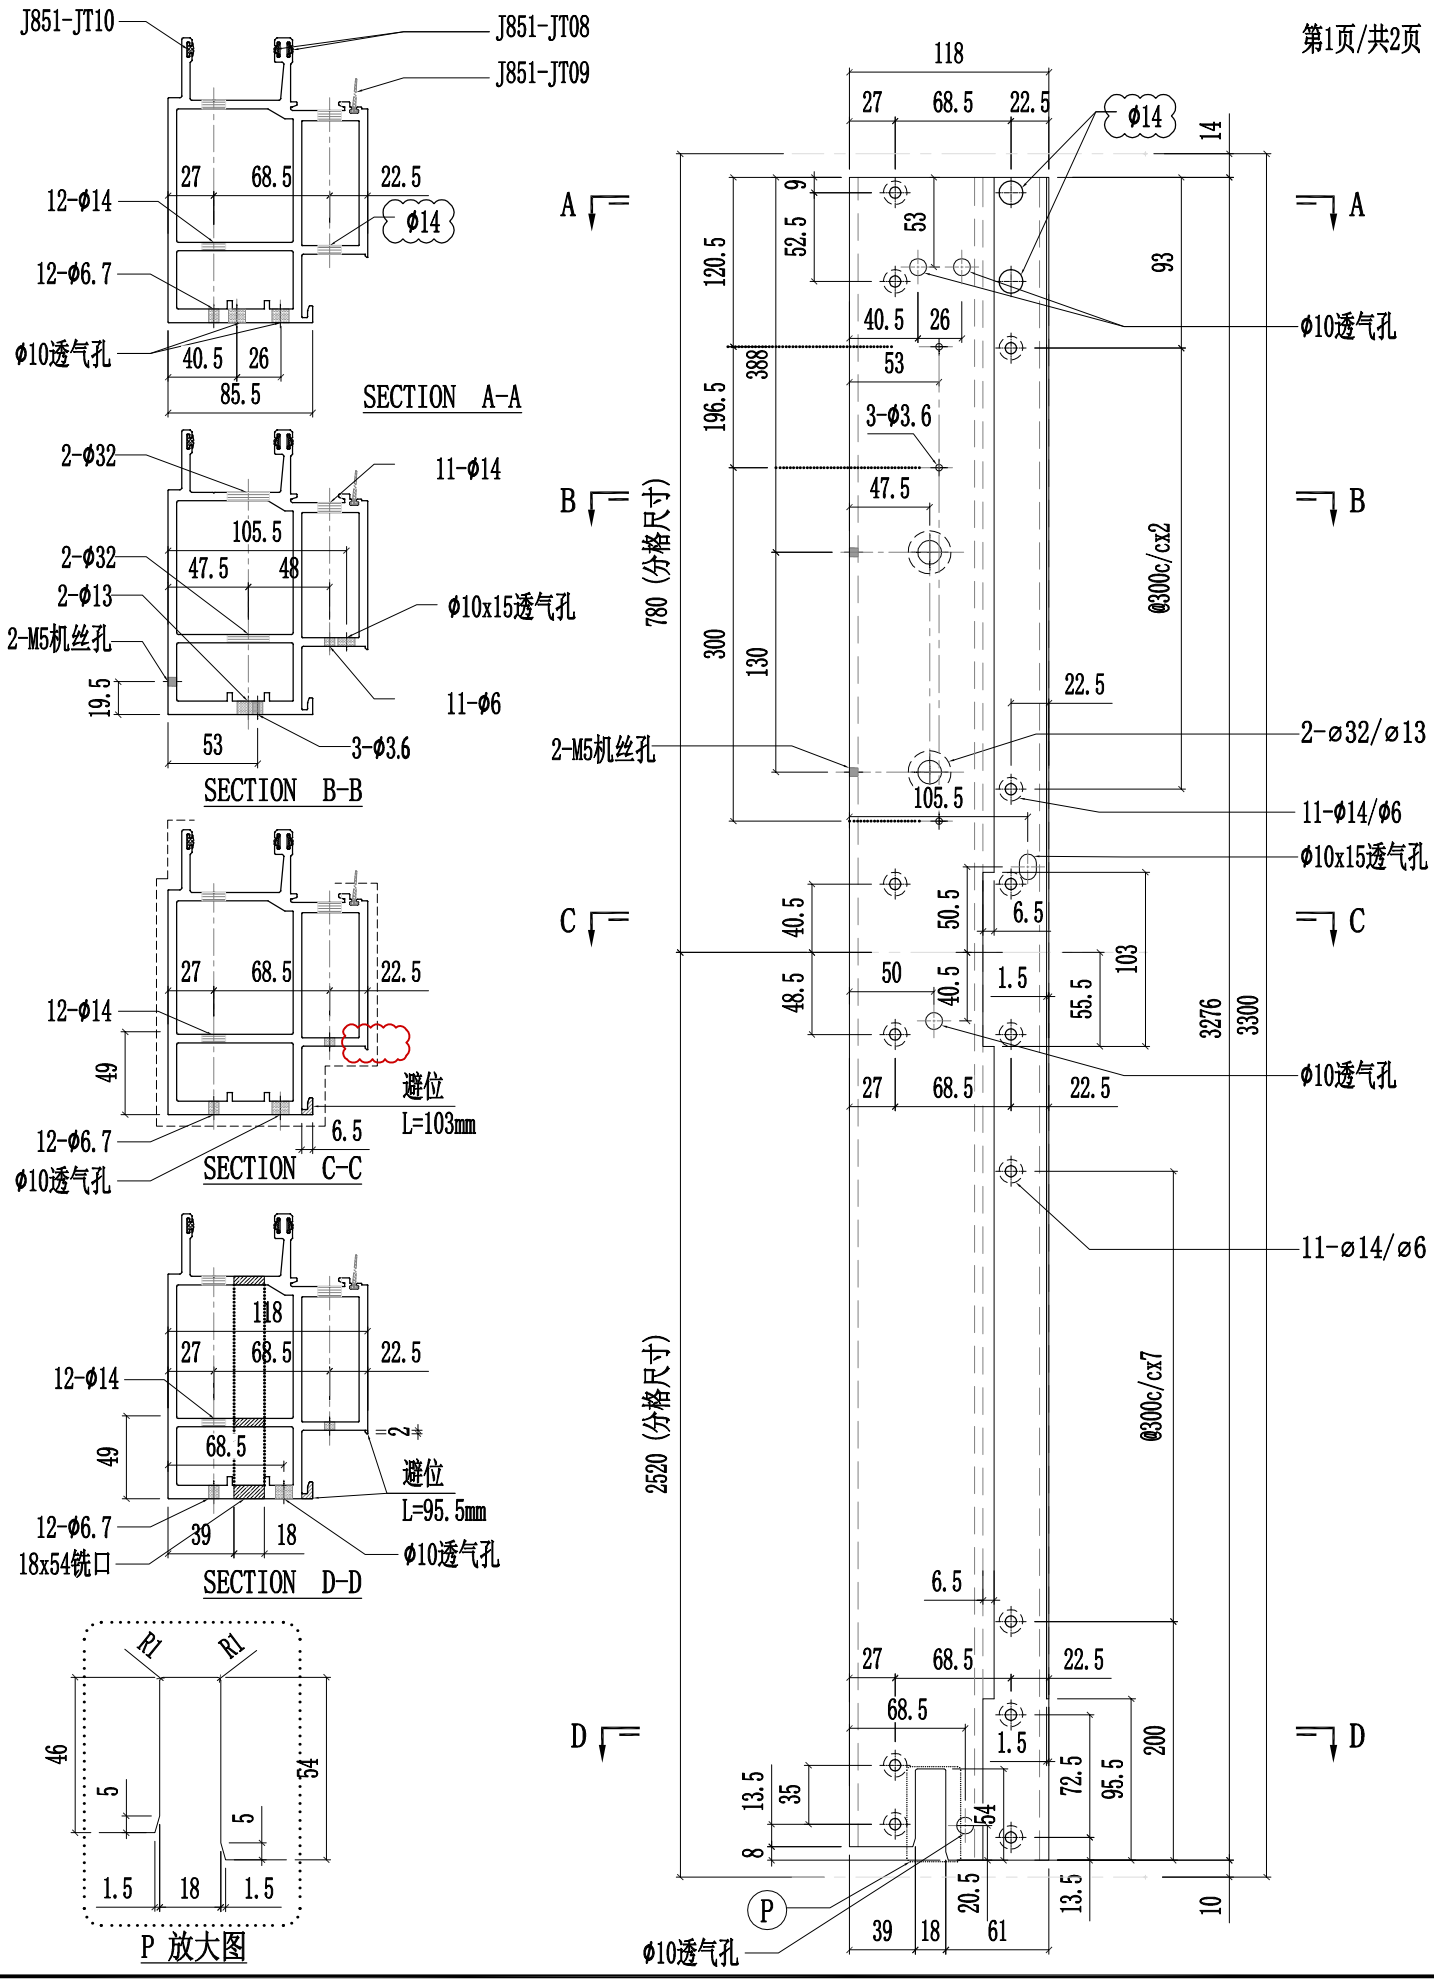


美特鋁質有限公司 MIDI Aluminium Fabricator Ltd.												
						工程號	J857	類別		物料號	-	
						地盘	啟德6552	制圖	陈梓豪	20220211	圖號	X86057-P01
修改	A	D		採用	工廠	✓	地盤	-	图纸名称	铝料加工图	復核	練松文	20220213	數量	-
日期	03.16	05.14		材料颜色		AL2:ECK3X10063S-XF1			材料	X86057	批准	林仁安	20220215	單件重量	- (KG)

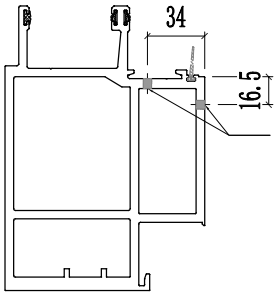


SECTION F-F

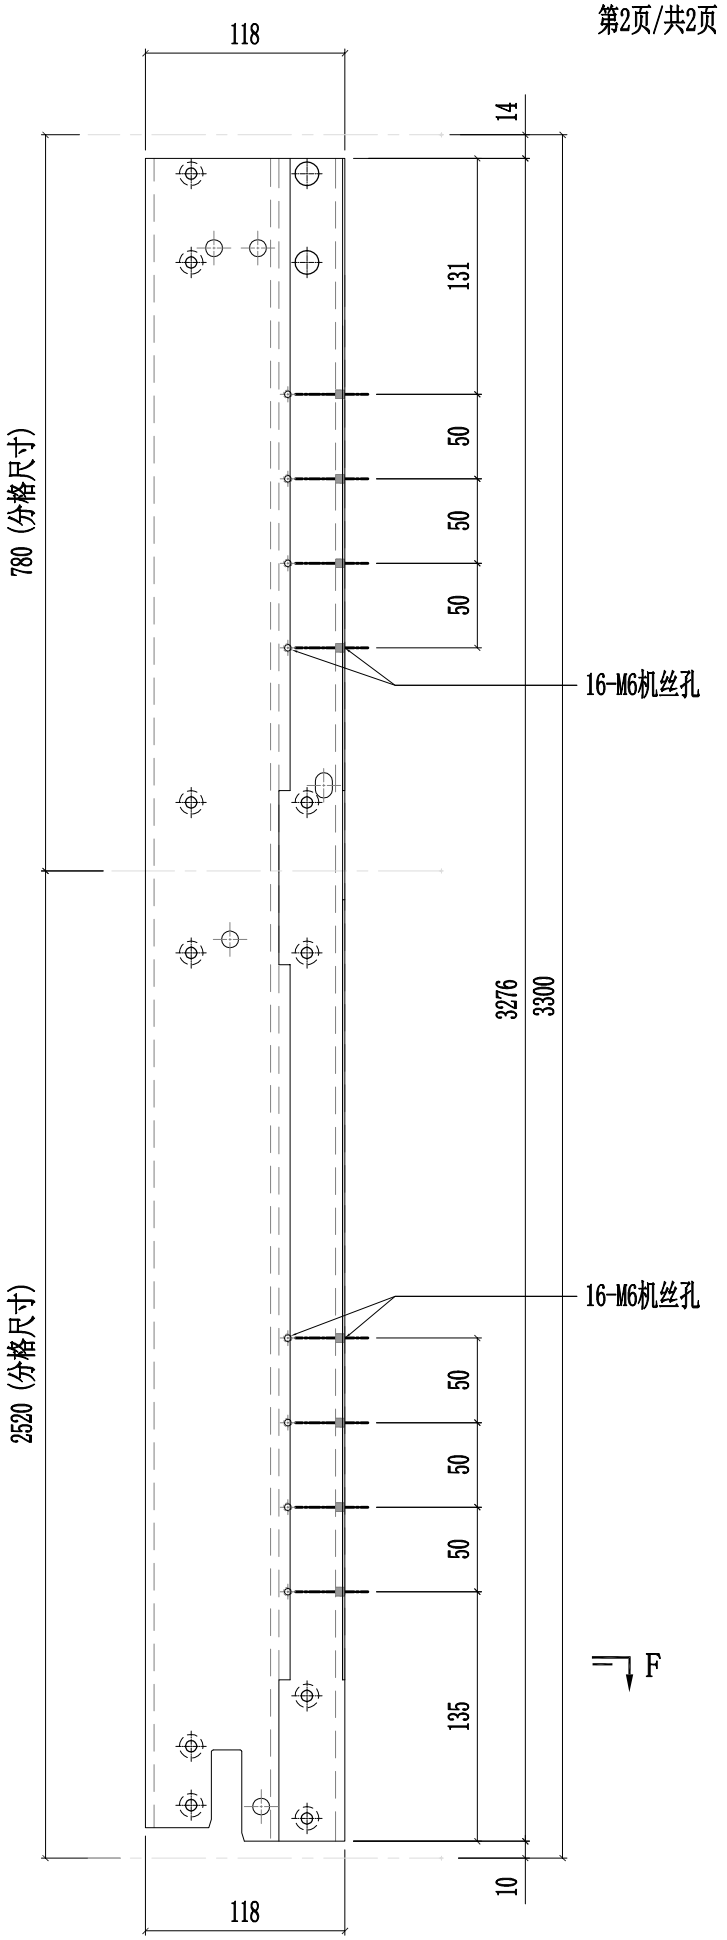


美特鋁質有限公司 MIDI Aluminium Fabricator Ltd.														
修改	A	B	D	採用	工廠	✓	地盤	-	工程號	J857	類別		物料號	-
日期	03.16	03.26	05.14	材料顏色	AL2:ECK3X10063S-XF1				地盤	啟德6552	制圖	陳梓豪 20220211	圖號	X86057-P02
									图纸名称	铝料加工图	復核	練松文 20220213	數量	-
									材料	X86057	批准	林仁安 20220215	單件重量	- (KG)

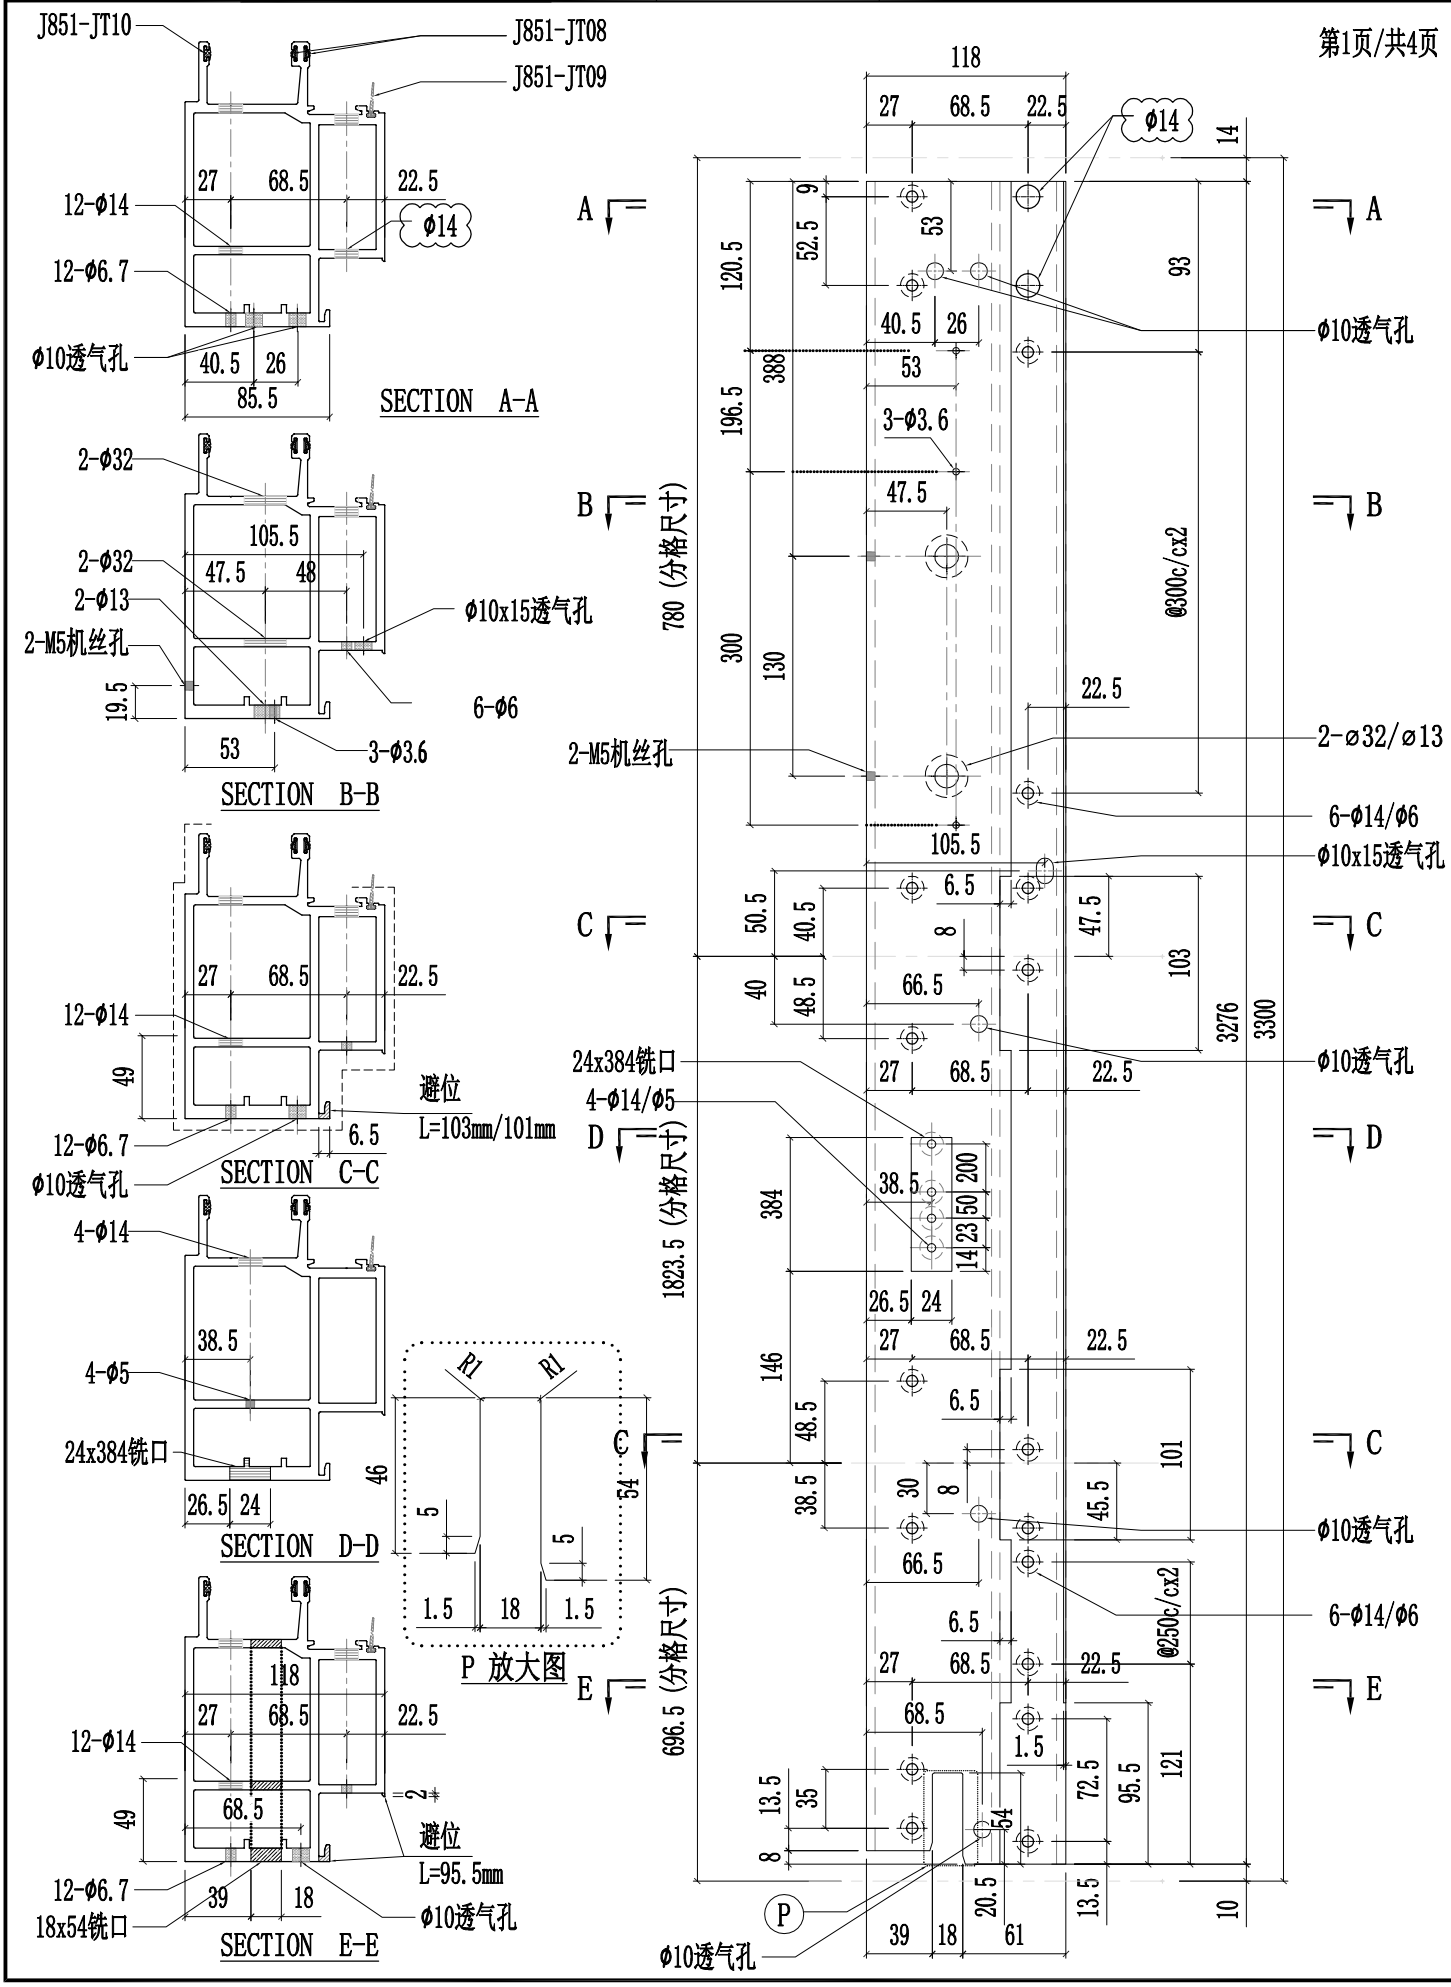


美特鋁質有限公司 MIDI Aluminium Fabricator Ltd.													
							工程號	J857	類別		物料號	-	
							地盘	啟德6552	制圖	陈梓豪	20220211	圖號	X86057-P02
修改	A	D		採用	工廠	✓	地盤	-	图纸名称	铝料加工图	復核	練松文	20220213	數量	-
日期	03.16	05.14		材料颜色		AL2:ECK3X10063S-XF1			材料	X86057	批准	林仁安	20220215	單件重量	- (KG)

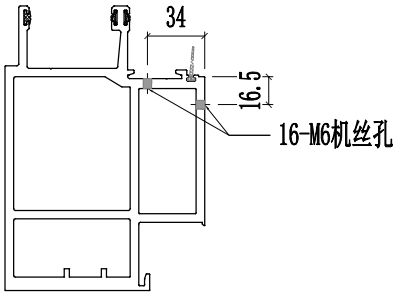


SECTION F-F

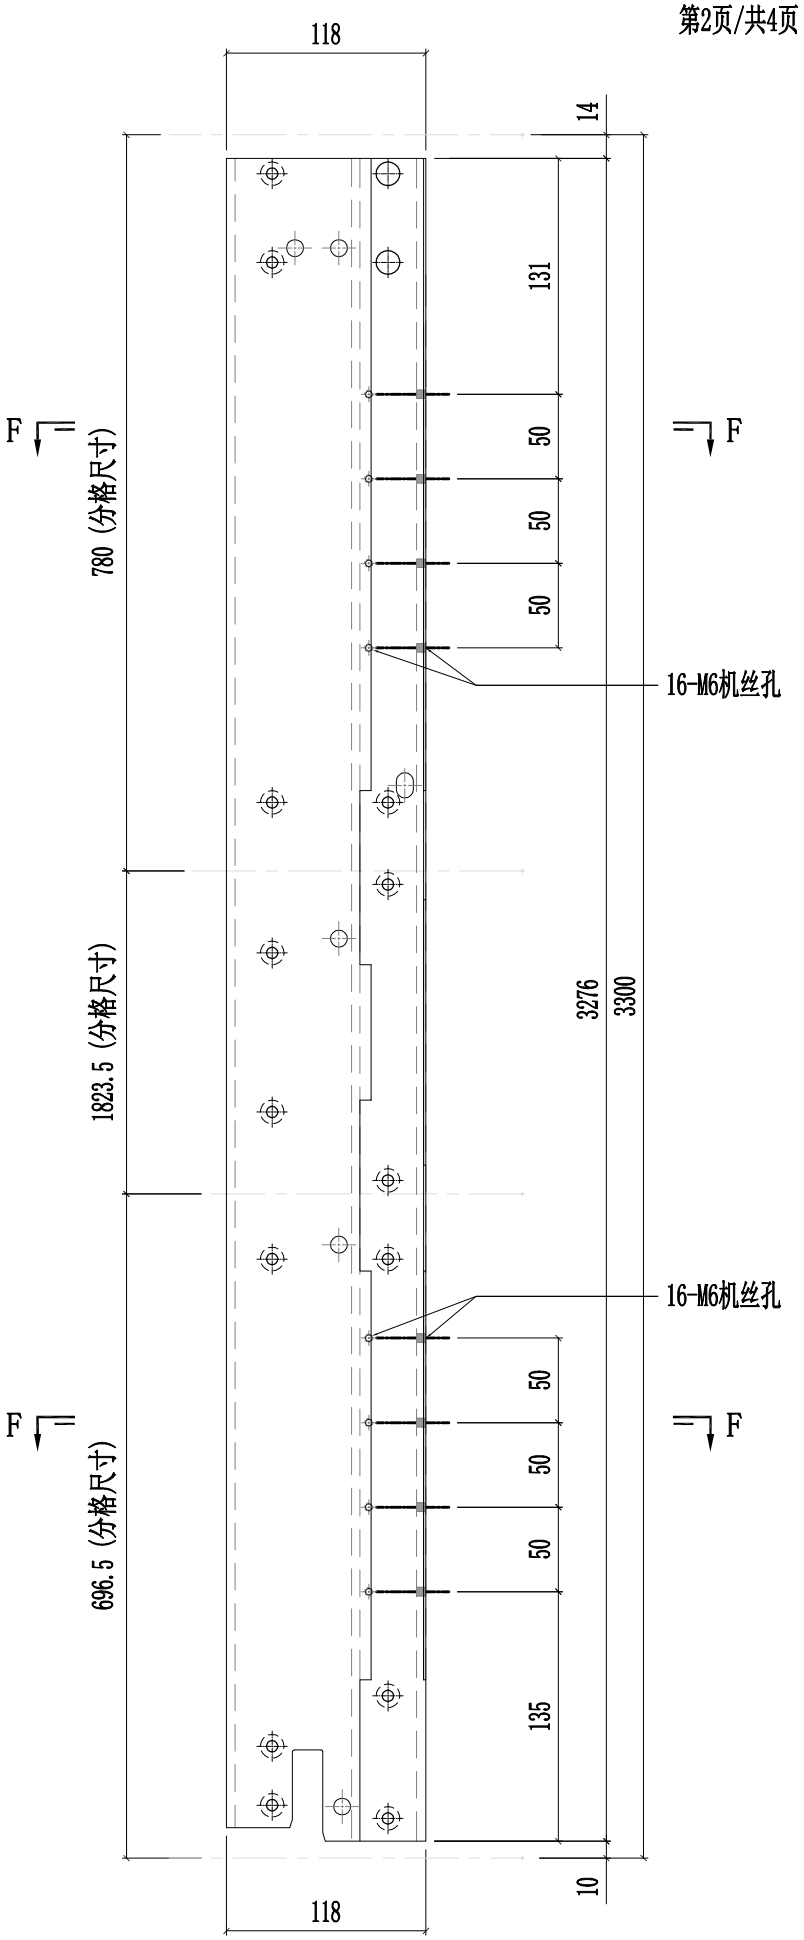


美特鋁質有限公司 MIDI Aluminium Fabricator Ltd.														
修改	A	B	D	採用	工廠	✓	地盤	-	工程號	J857	類別		物料號	-
日期	03.16	03.26	05.14	材料顏色	AL2:ECK3X10063S-XF1				地盤	啟德6552	制圖	陈梓豪 20220211	圖號	X86057-P02
									图纸名称	铝料加工图	復核	練松文 20220213	數量	-
									材料	X86057	批准	林仁安 20220215	單件重量	- (KG)

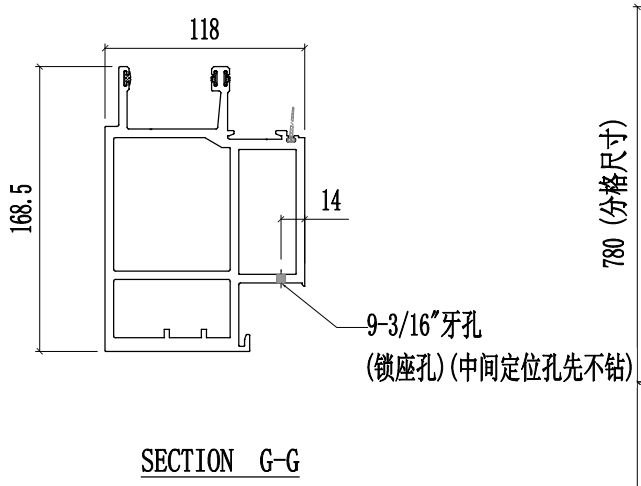


SECTION G-G

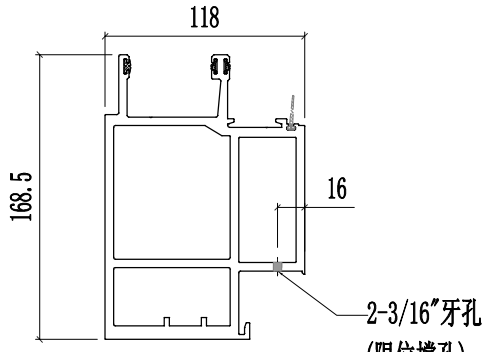

SECTION H-H

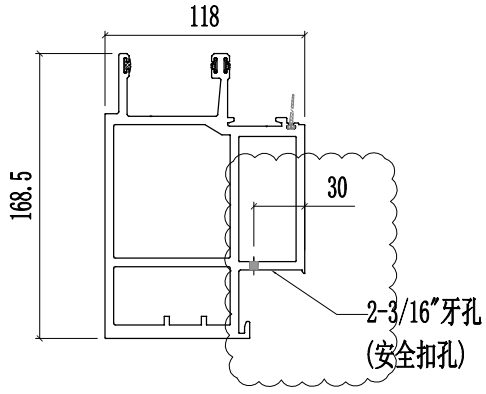


SECTION J-J

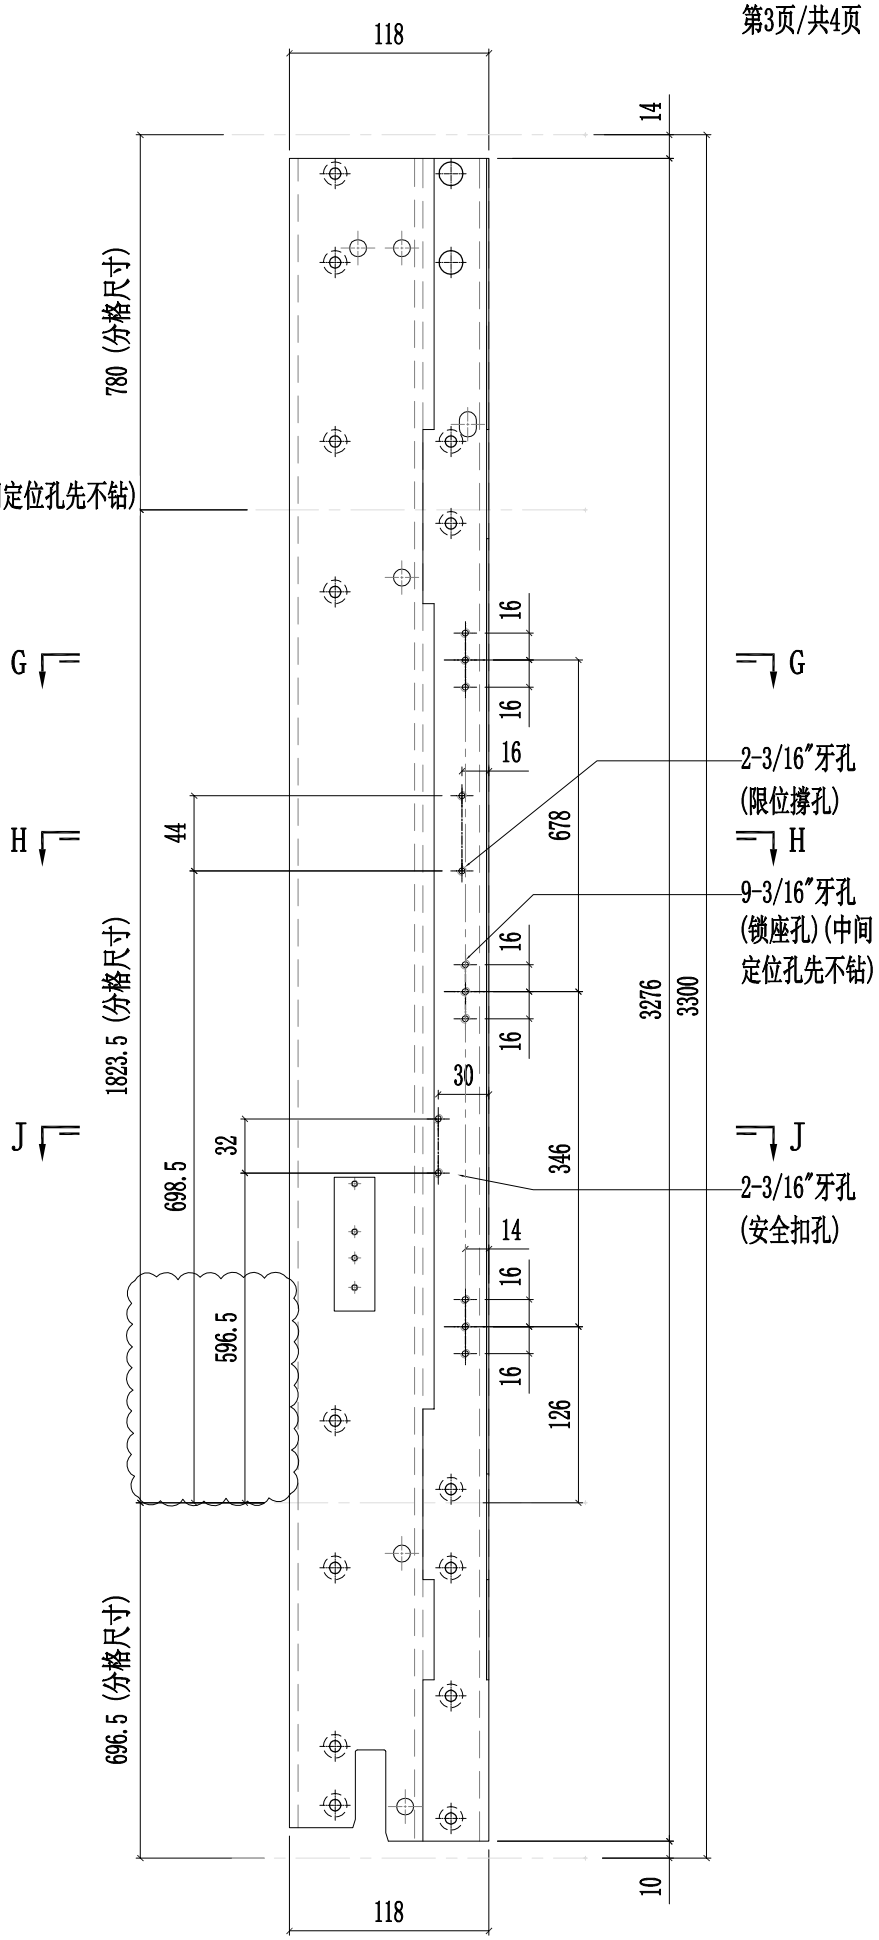


美特鋁質有限公司 MIDI Aluminium Fabricator Ltd.														
修改	A	B	D	採用	工廠	✓	地盤	-	图纸名称	铝料加工图	復核	練松文	20220213	數量	-
日期	03.16	03.26	05.14	材料颜色	AL2:ECK3X10063S-XF1				材料	X86057	批准	林仁安	20220215	單件重量	- (KG)


工程號	J857	類別		物料號	-		
地盘	啟德6552	制圖	陈梓豪	20220211	圖號	X86057-P02	

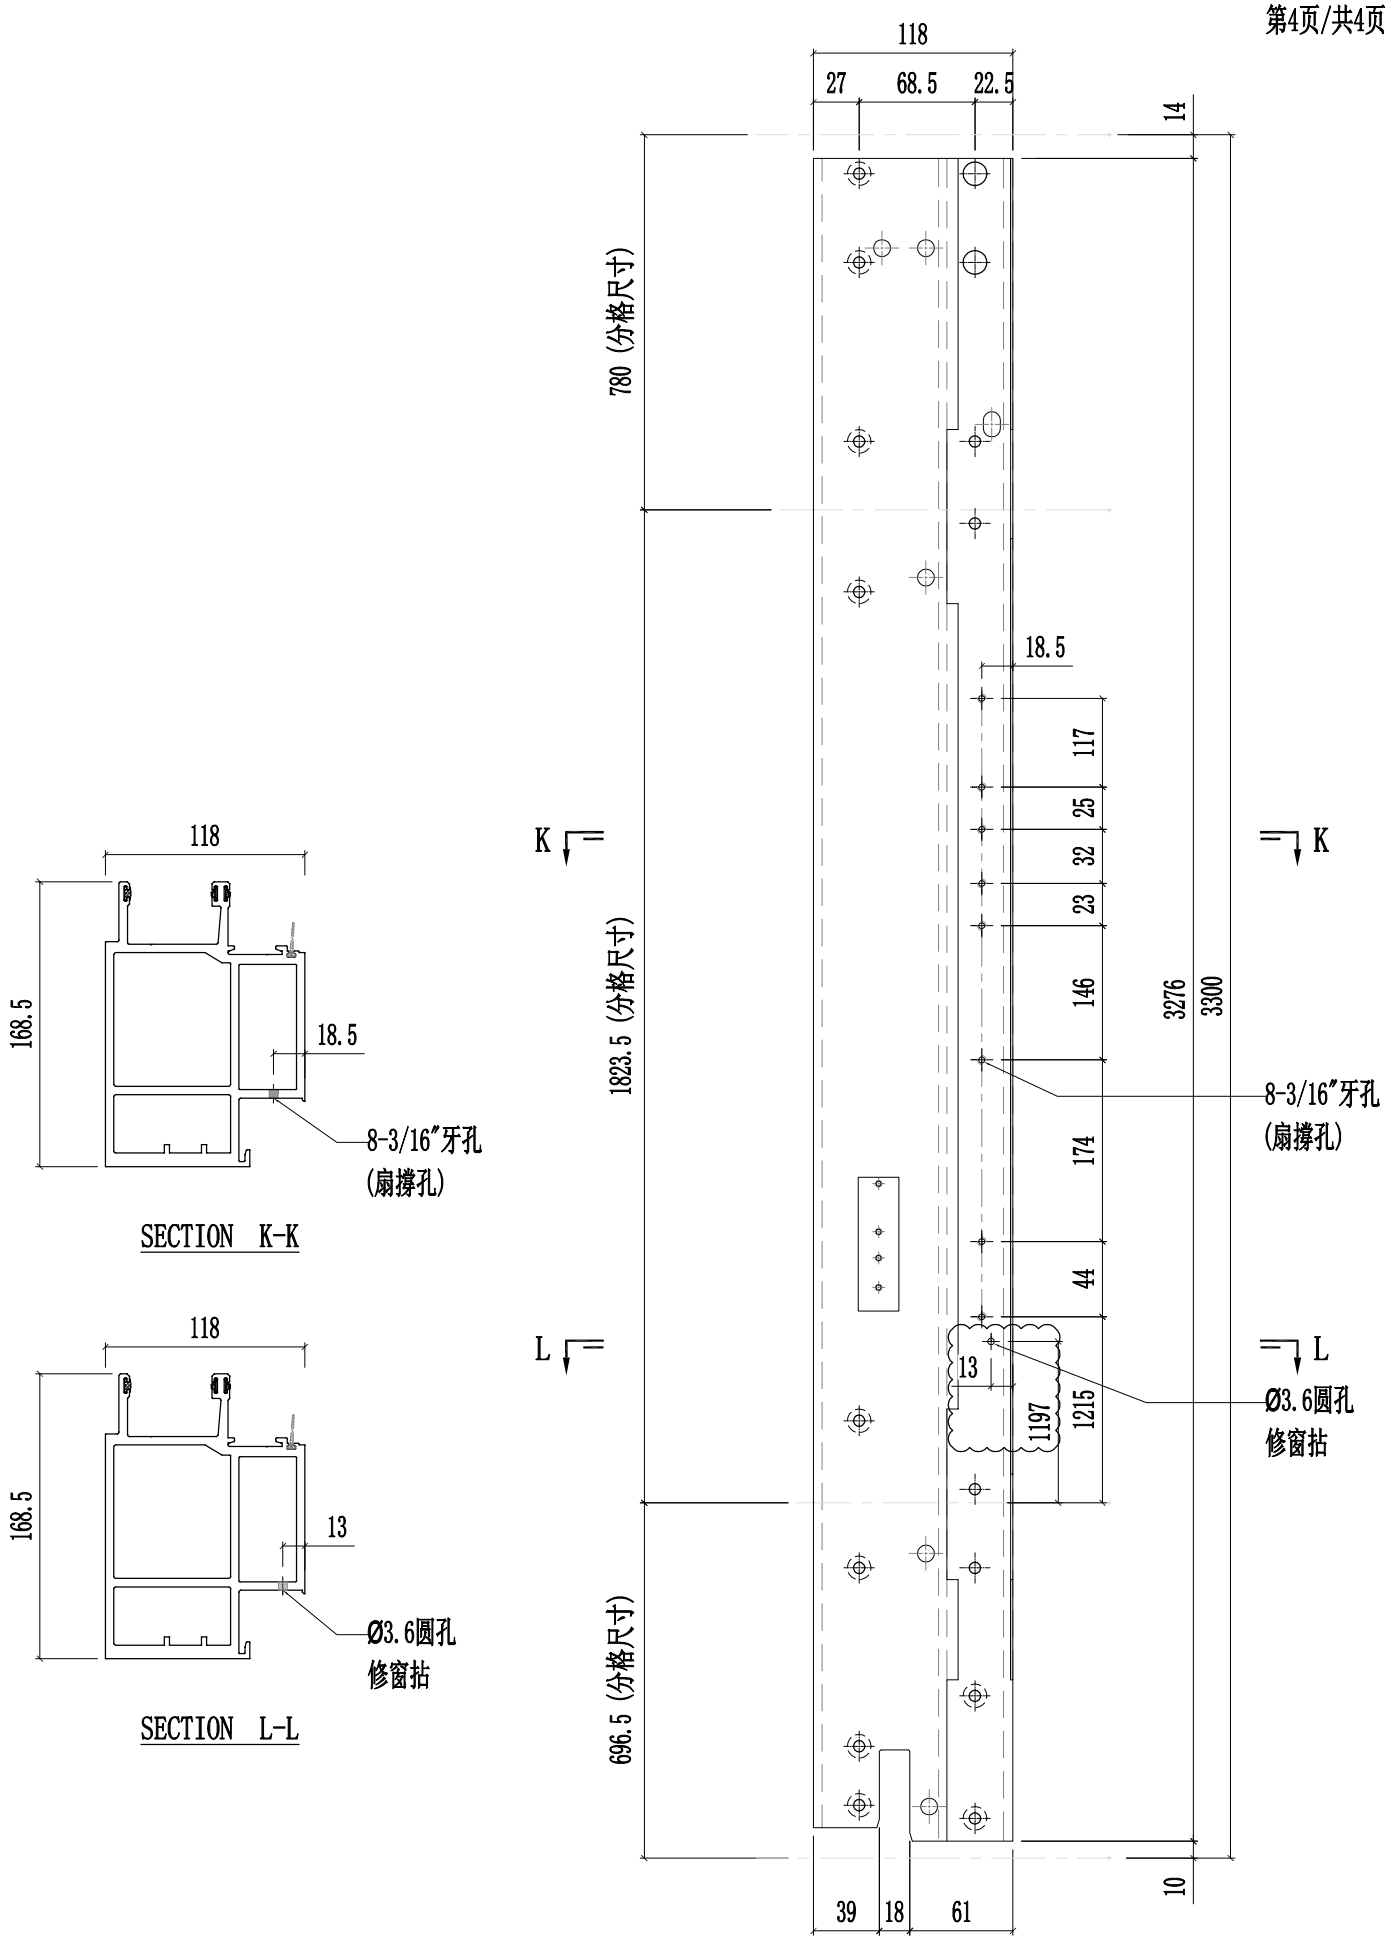


美特鋁質有限公司 MIDI Aluminium Fabricator Ltd.														
修改	A	B	D	採用	工廠	✓	地盤	-	工程號	J857	類別		物料號	-		
日期	03.16	03.26	05.14	材料顏色	AL2:ECK3X10063S-XF1				地盤	啟德6552	制圖	陈梓豪 20220211	圖號	X86057-P03		
									图纸名称	铝料加工图	復核	練松文 20220213	數量	-		
									材料	X86057	批准	林仁安 20220215	單件重量	-		(KG)

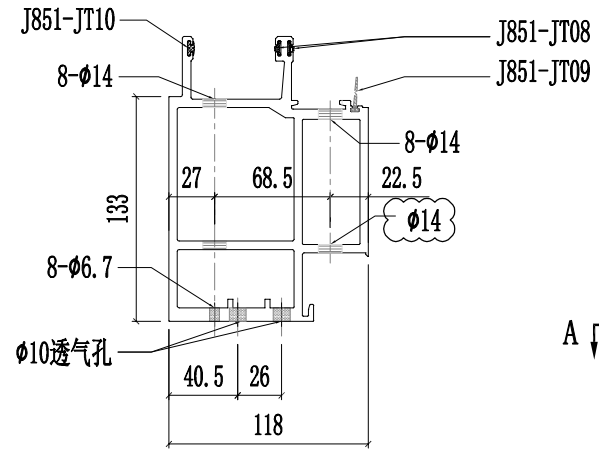


SECTION A-A

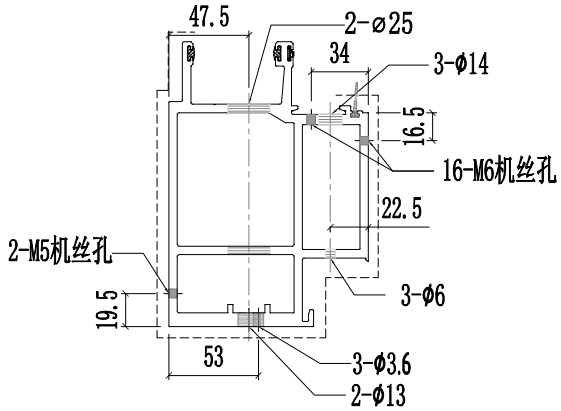


SECTION B-B

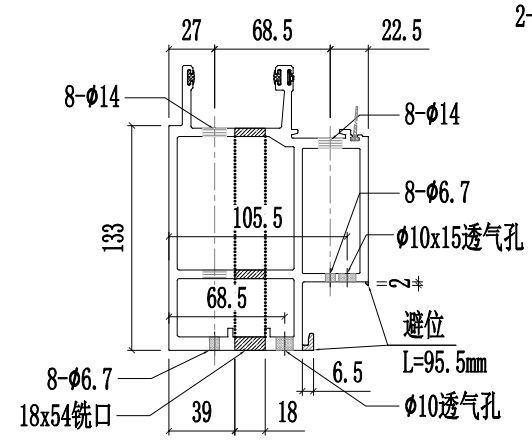

SECTION C-C

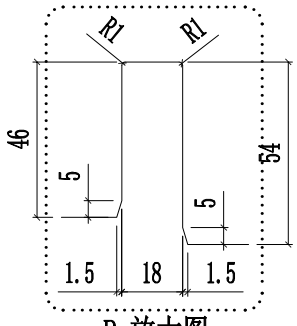


P 放大图

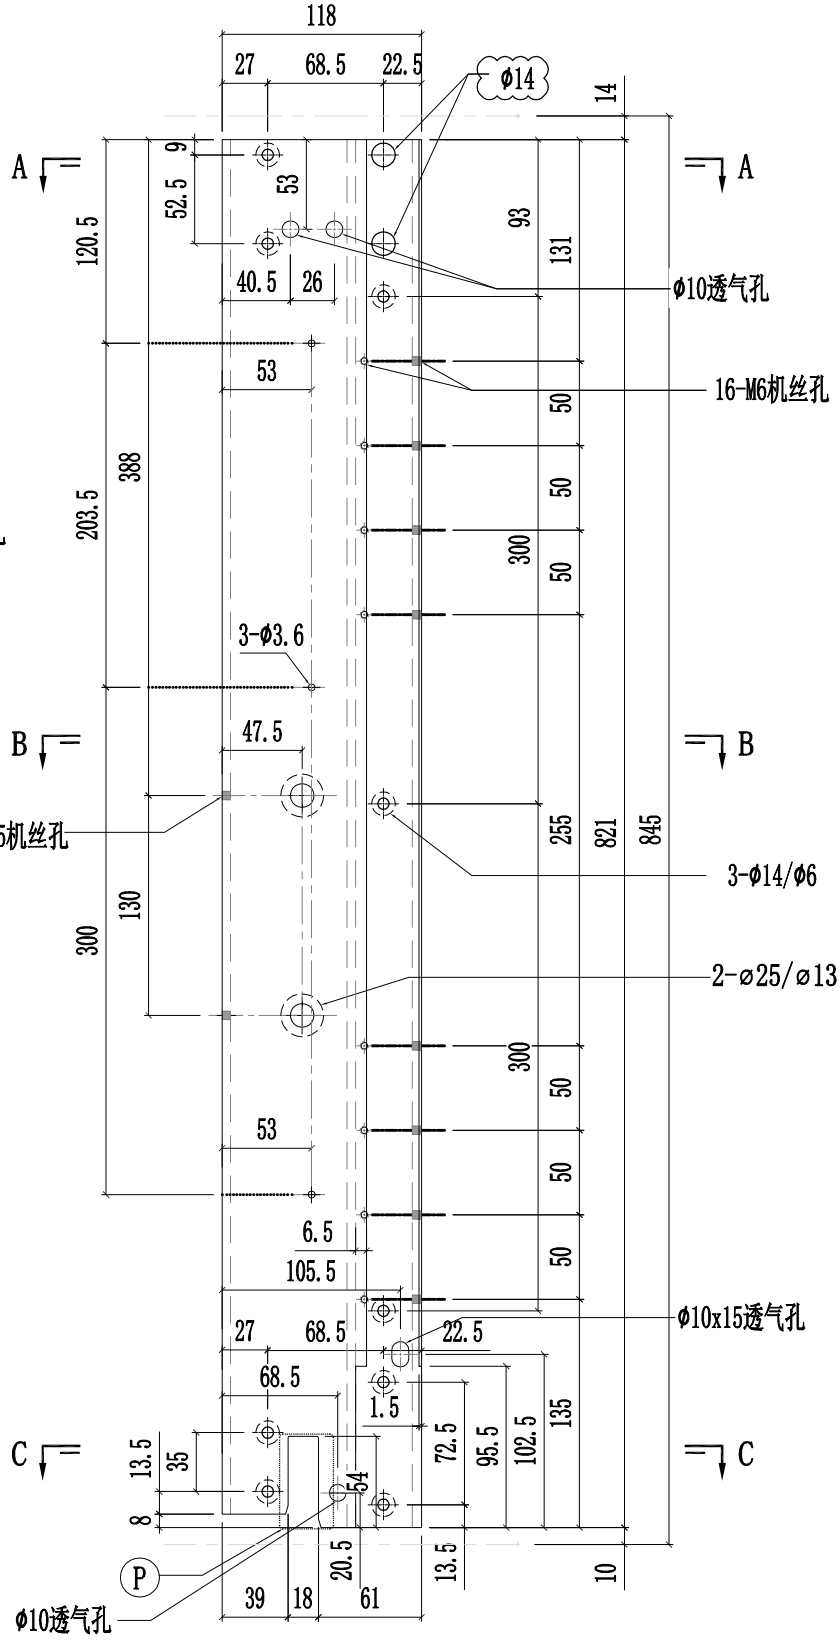


美特鋁質有限公司
MIDI Aluminium Fabricator Ltd.

修改	A	B	D	採用	工廠	✓	地盤	-
日期	03.16	03.26	05.14	材料顏色	AL2:ECK3X10063S-XF1			


工程號	J857	類別		物料號	-		
地盤	啟德6552	制圖	陳梓豪	20220211	圖號	X86057-P04	
图纸名称	铝料加工图	復核	練松文	20220213	數量	-	
材料	X86057	批准	林仁安	20220215	單件重量	-	(KG)

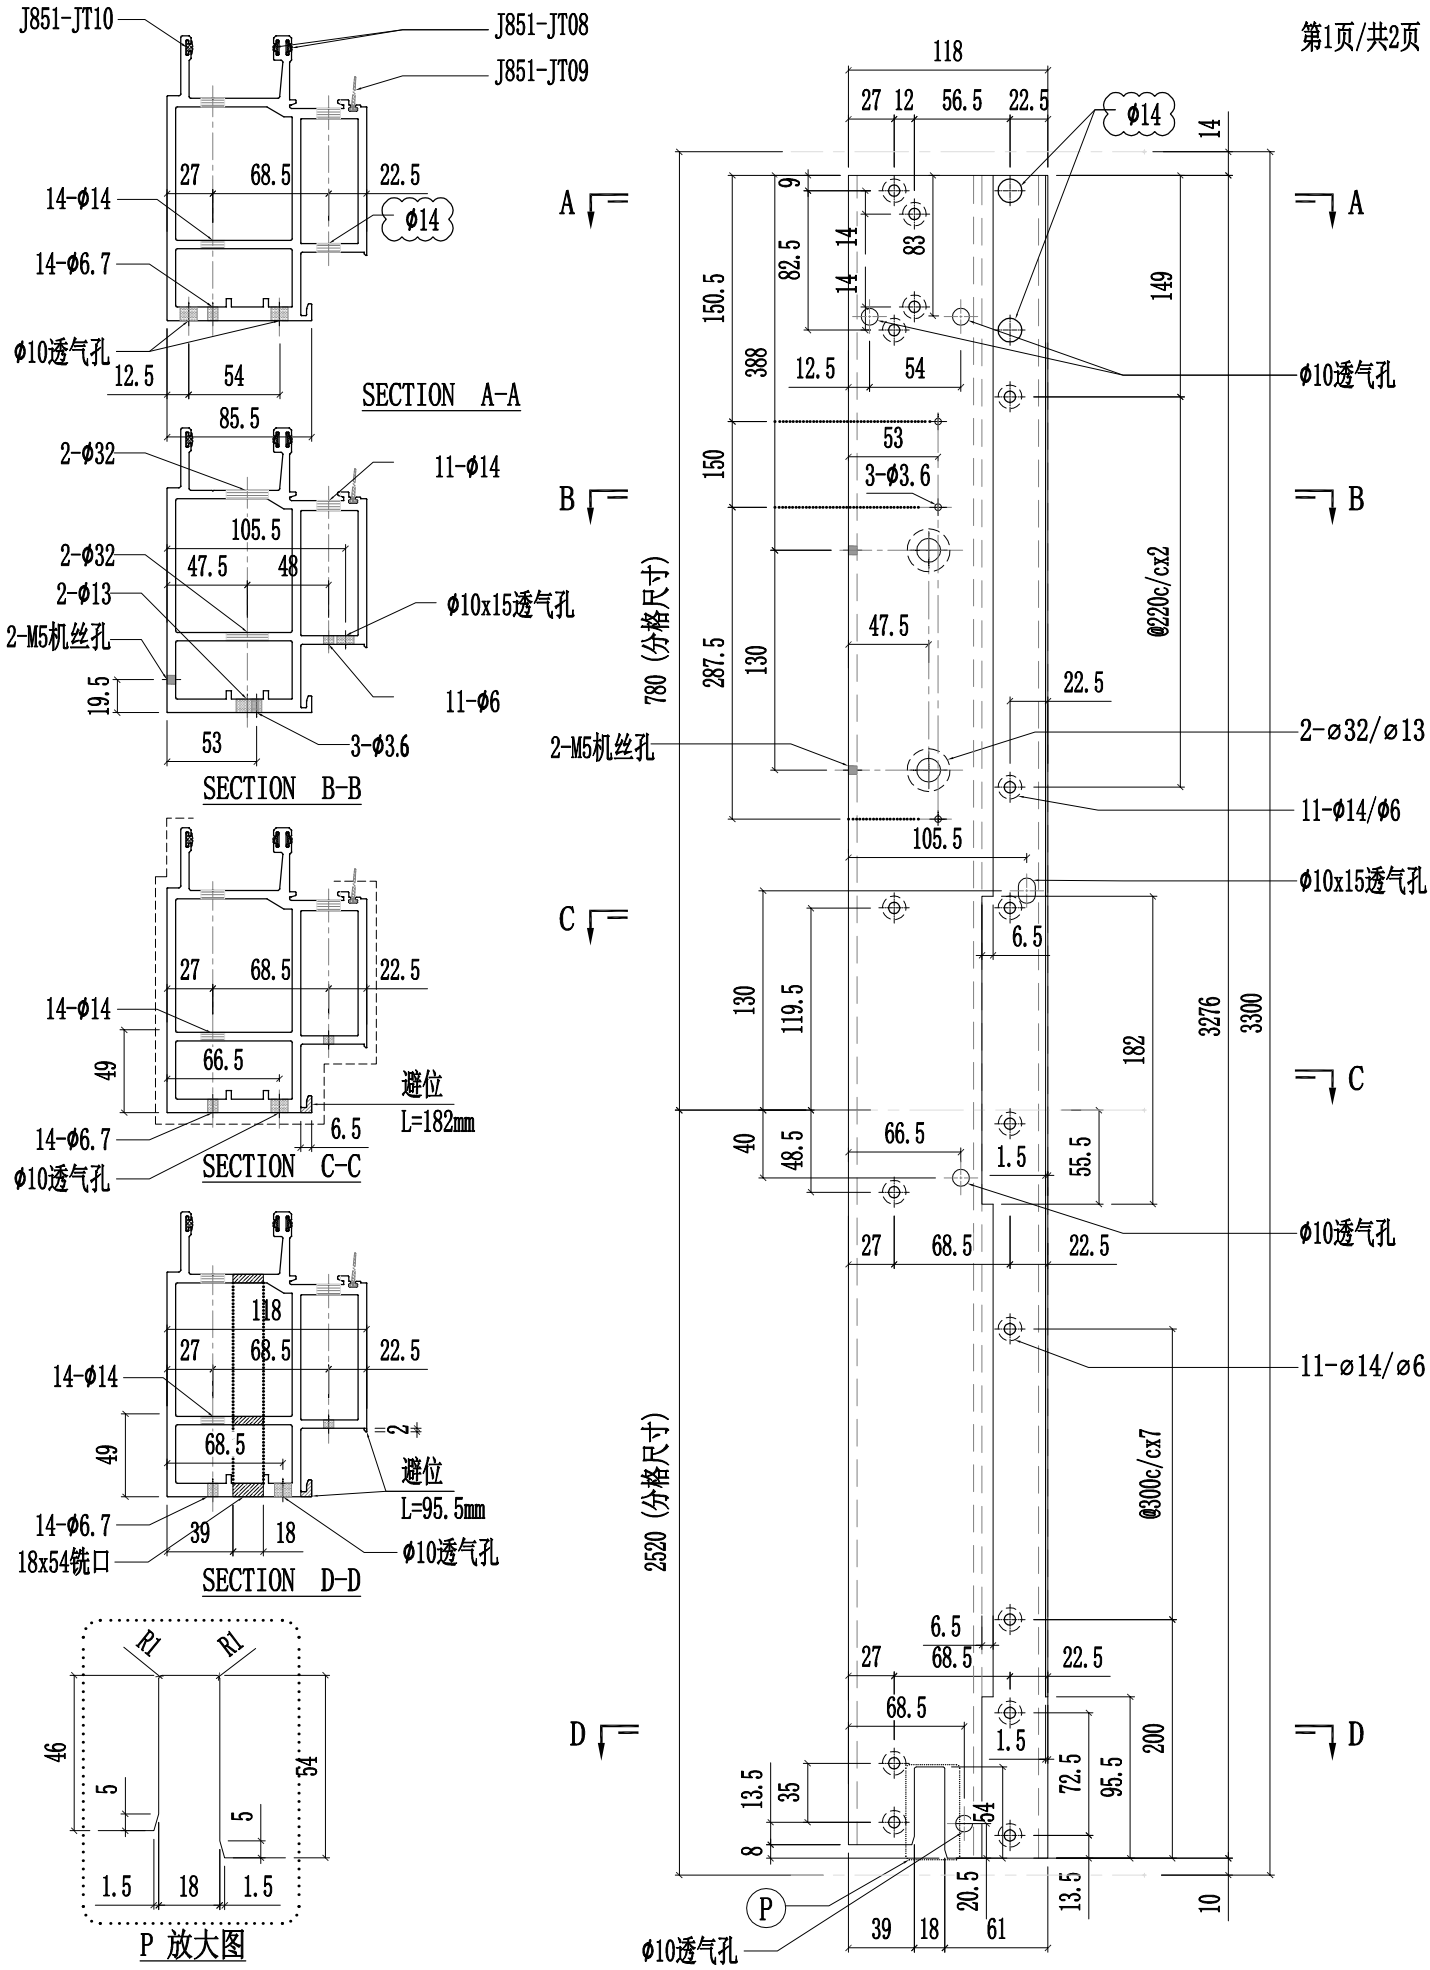

美特鋁質有限公司 MIDI Aluminium Fabricator Ltd.													
							工程號	J857	類別		物料號	-	
							地盘	啟德6552	制圖	陈梓豪	20220211	圖號	X86057-P04
修改	A	D		採用	工廠	✓	地盤	-	图纸名称	铝料加工图	復核	練松文	20220213	數量	-
日期	03.16	05.14		材料颜色		AL2:ECK3X10063S-XF1			材料	X86057	批准	林仁安	20220215	單件重量	- (KG)

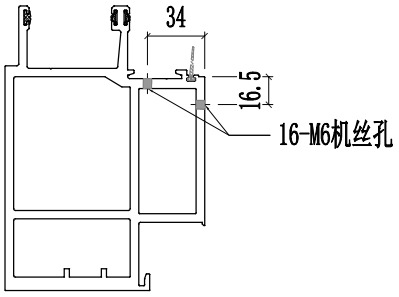


SECTION F-F

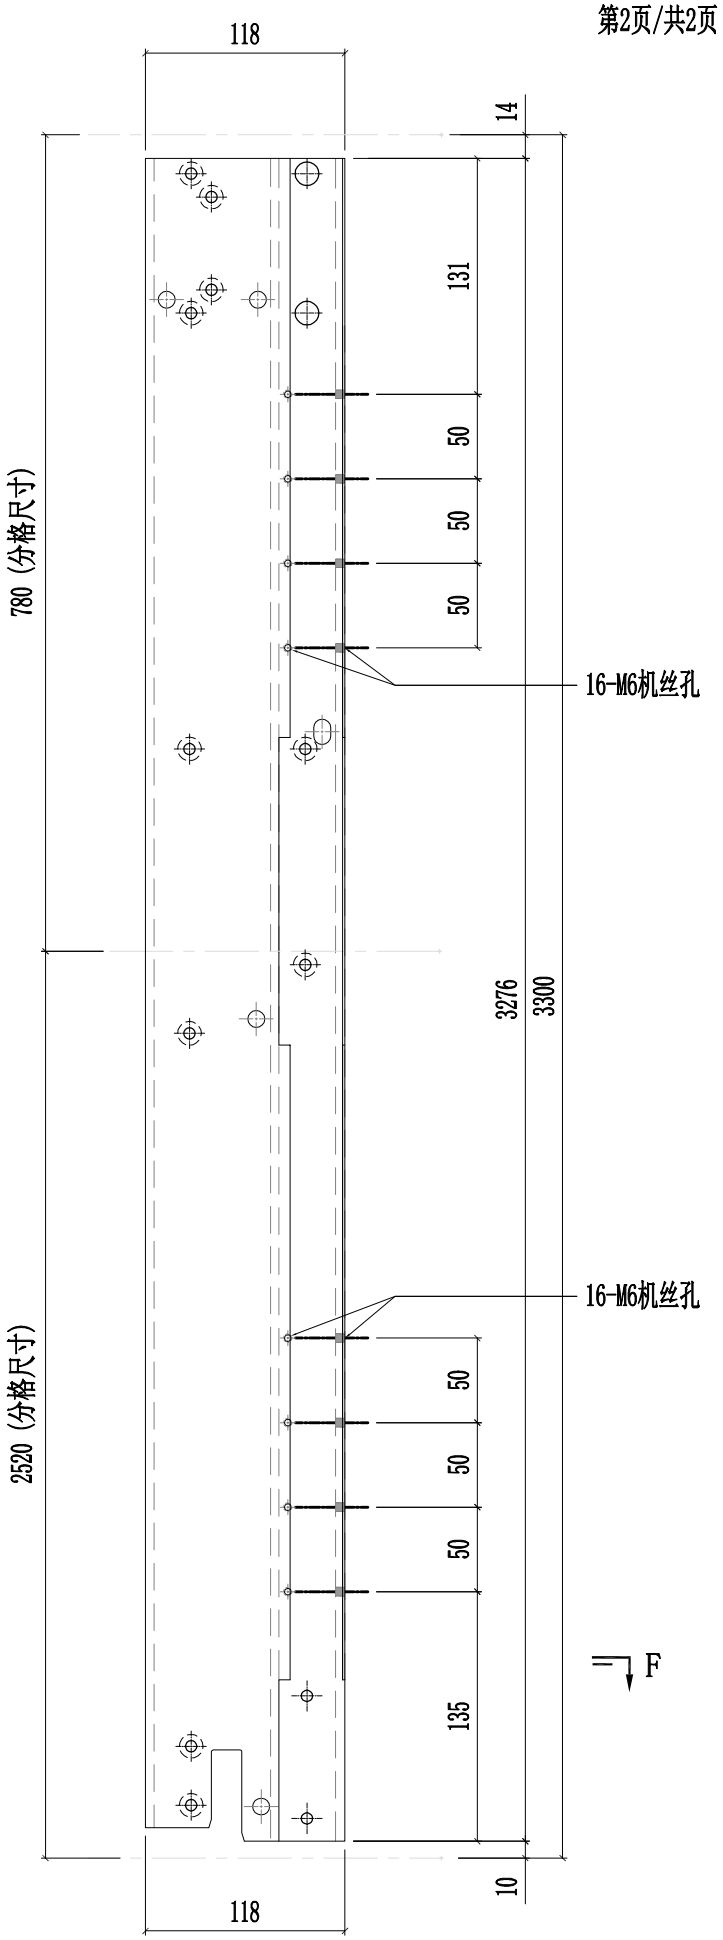



美特鋁質有限公司
MIDI Aluminium Fabricator Ltd.


修改	A	B	D	採用	工廠	✓	地盤	-
日期	03.16	03.26	05.14	材料颜色	AL2:ECK3X10063S-XF1			


工程號	J857	類別		物料號	-		
地盤	啟德6552	制圖	陈梓豪	20220211	圖號	X86057-P05	
图纸名称	铝料加工图	復核	練松文	20220213	數量	-	
材料	X86057	批准	林仁安	20220215	單件重量	-	(KG)

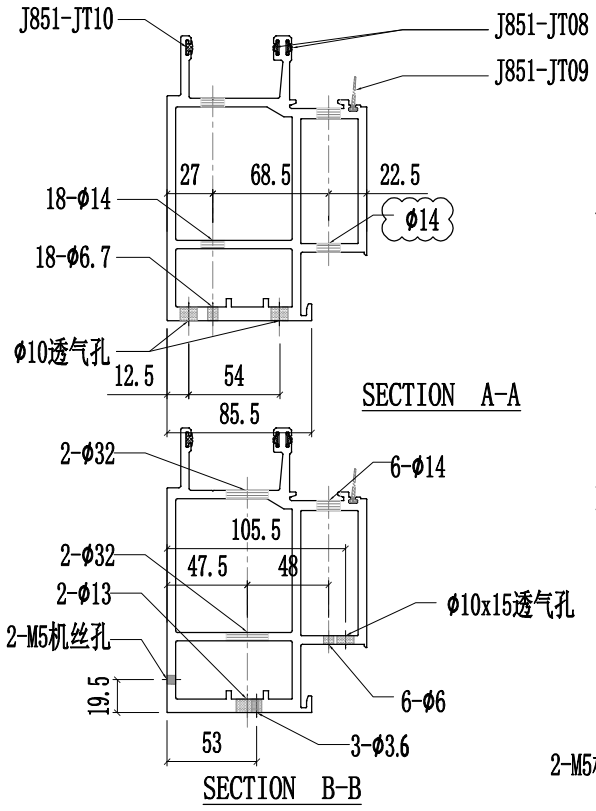

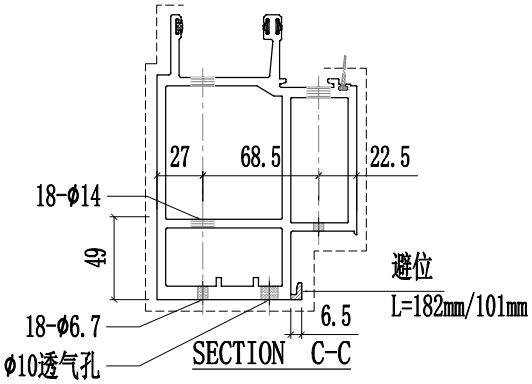

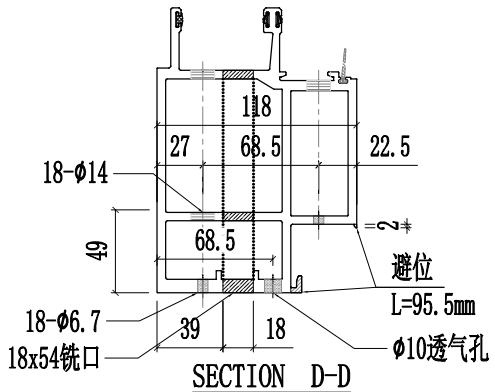


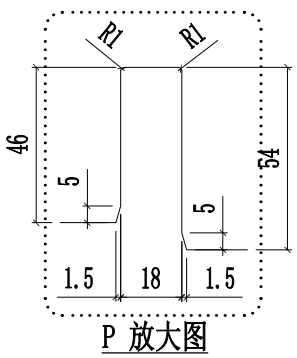

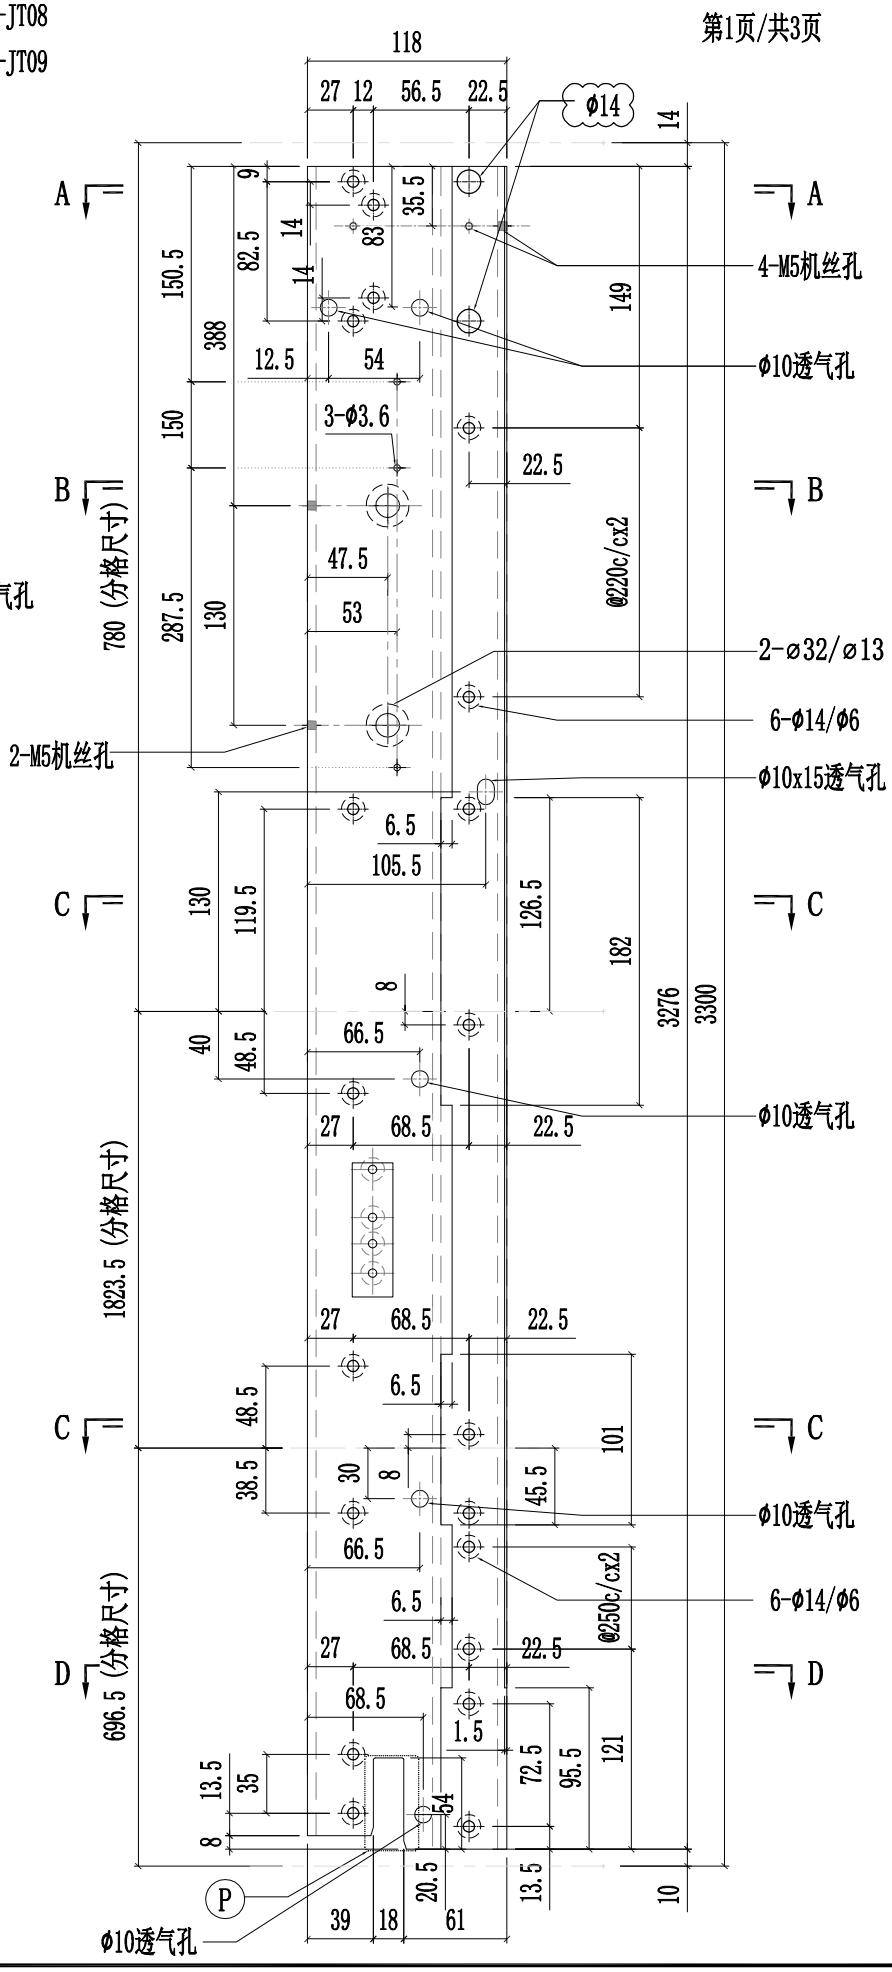


美特鋁質有限公司 MIDI Aluminium Fabricator Ltd.														
修改	A	B	D	採用	工廠	✓	地盤	-	图纸名称	铝料加工图	復核	練松文	20220213	數量	-
日期	03.16	03.26	05.14	材料颜色	AL2:ECK3X10063S-XF1				材料	X86057	批准	林仁安	20220215	單件重量	- (KG)

工程號	J857	類別		物料號	-		
地盘	啟德6552	制圖	陈梓豪	20220211	圖號	X86057-P05	

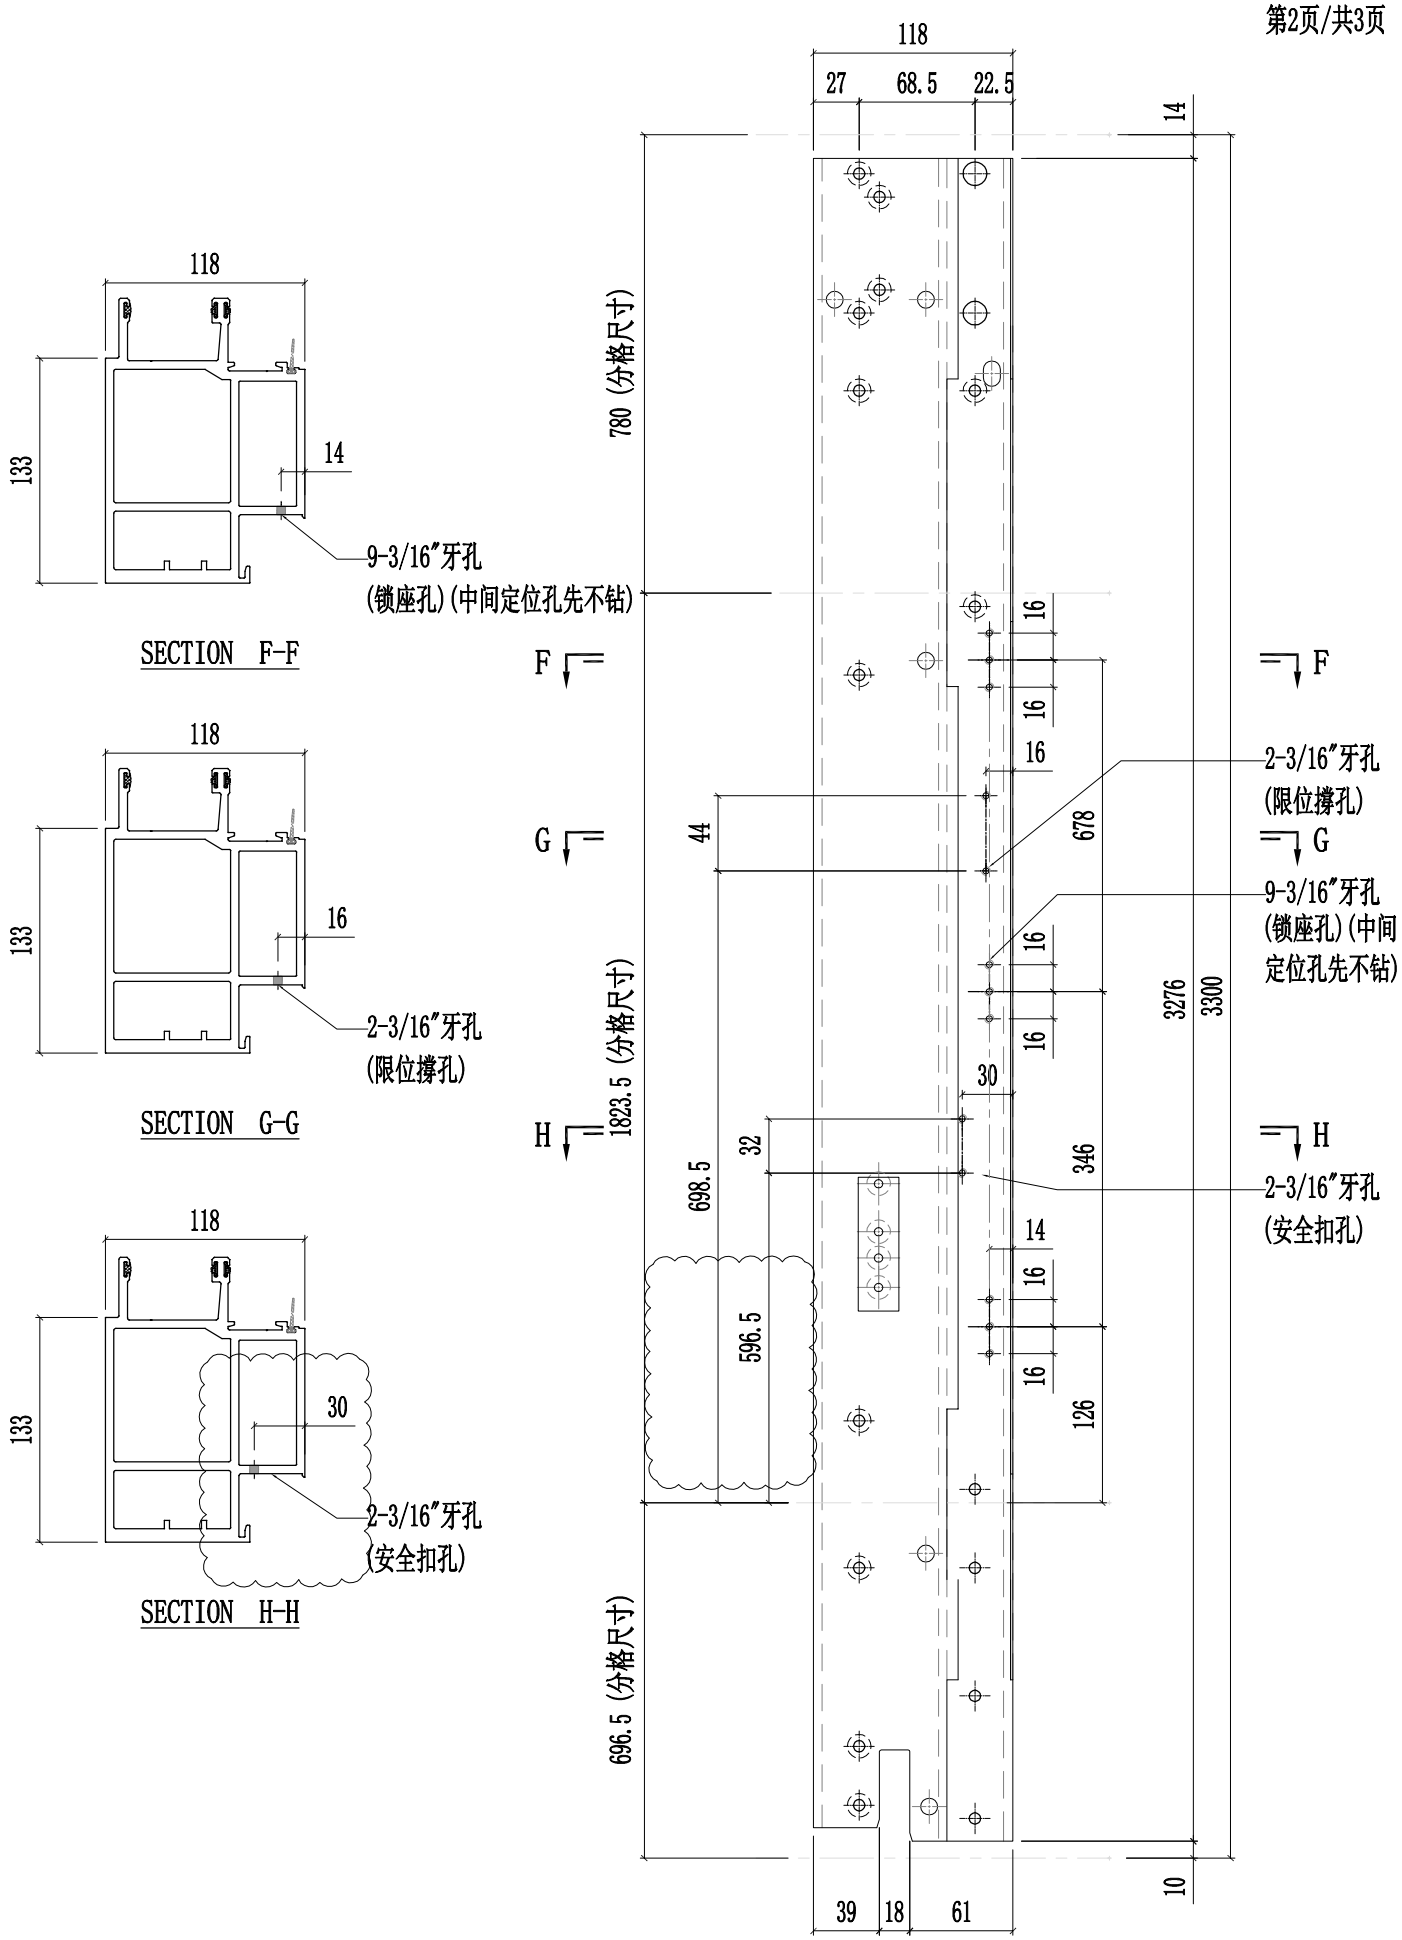


美特鋁質有限公司 MIDI Aluminium Fabricator Ltd.														
修改	A	B	D	採用	工廠	✓	地盤	-	图纸名称	铝料加工图	復核	練松文	20220213	數量	-
日期	03.16	03.26	05.14	材料颜色	AL2:ECK3X10063S-XF1				材料	X86057	批准	林仁安	20220215	單件重量	- (KG)

工程號	J857	類別		物料號	-		
地盘	啟德6552	制圖	陈梓豪	20220211	圖號	X86057-P05	

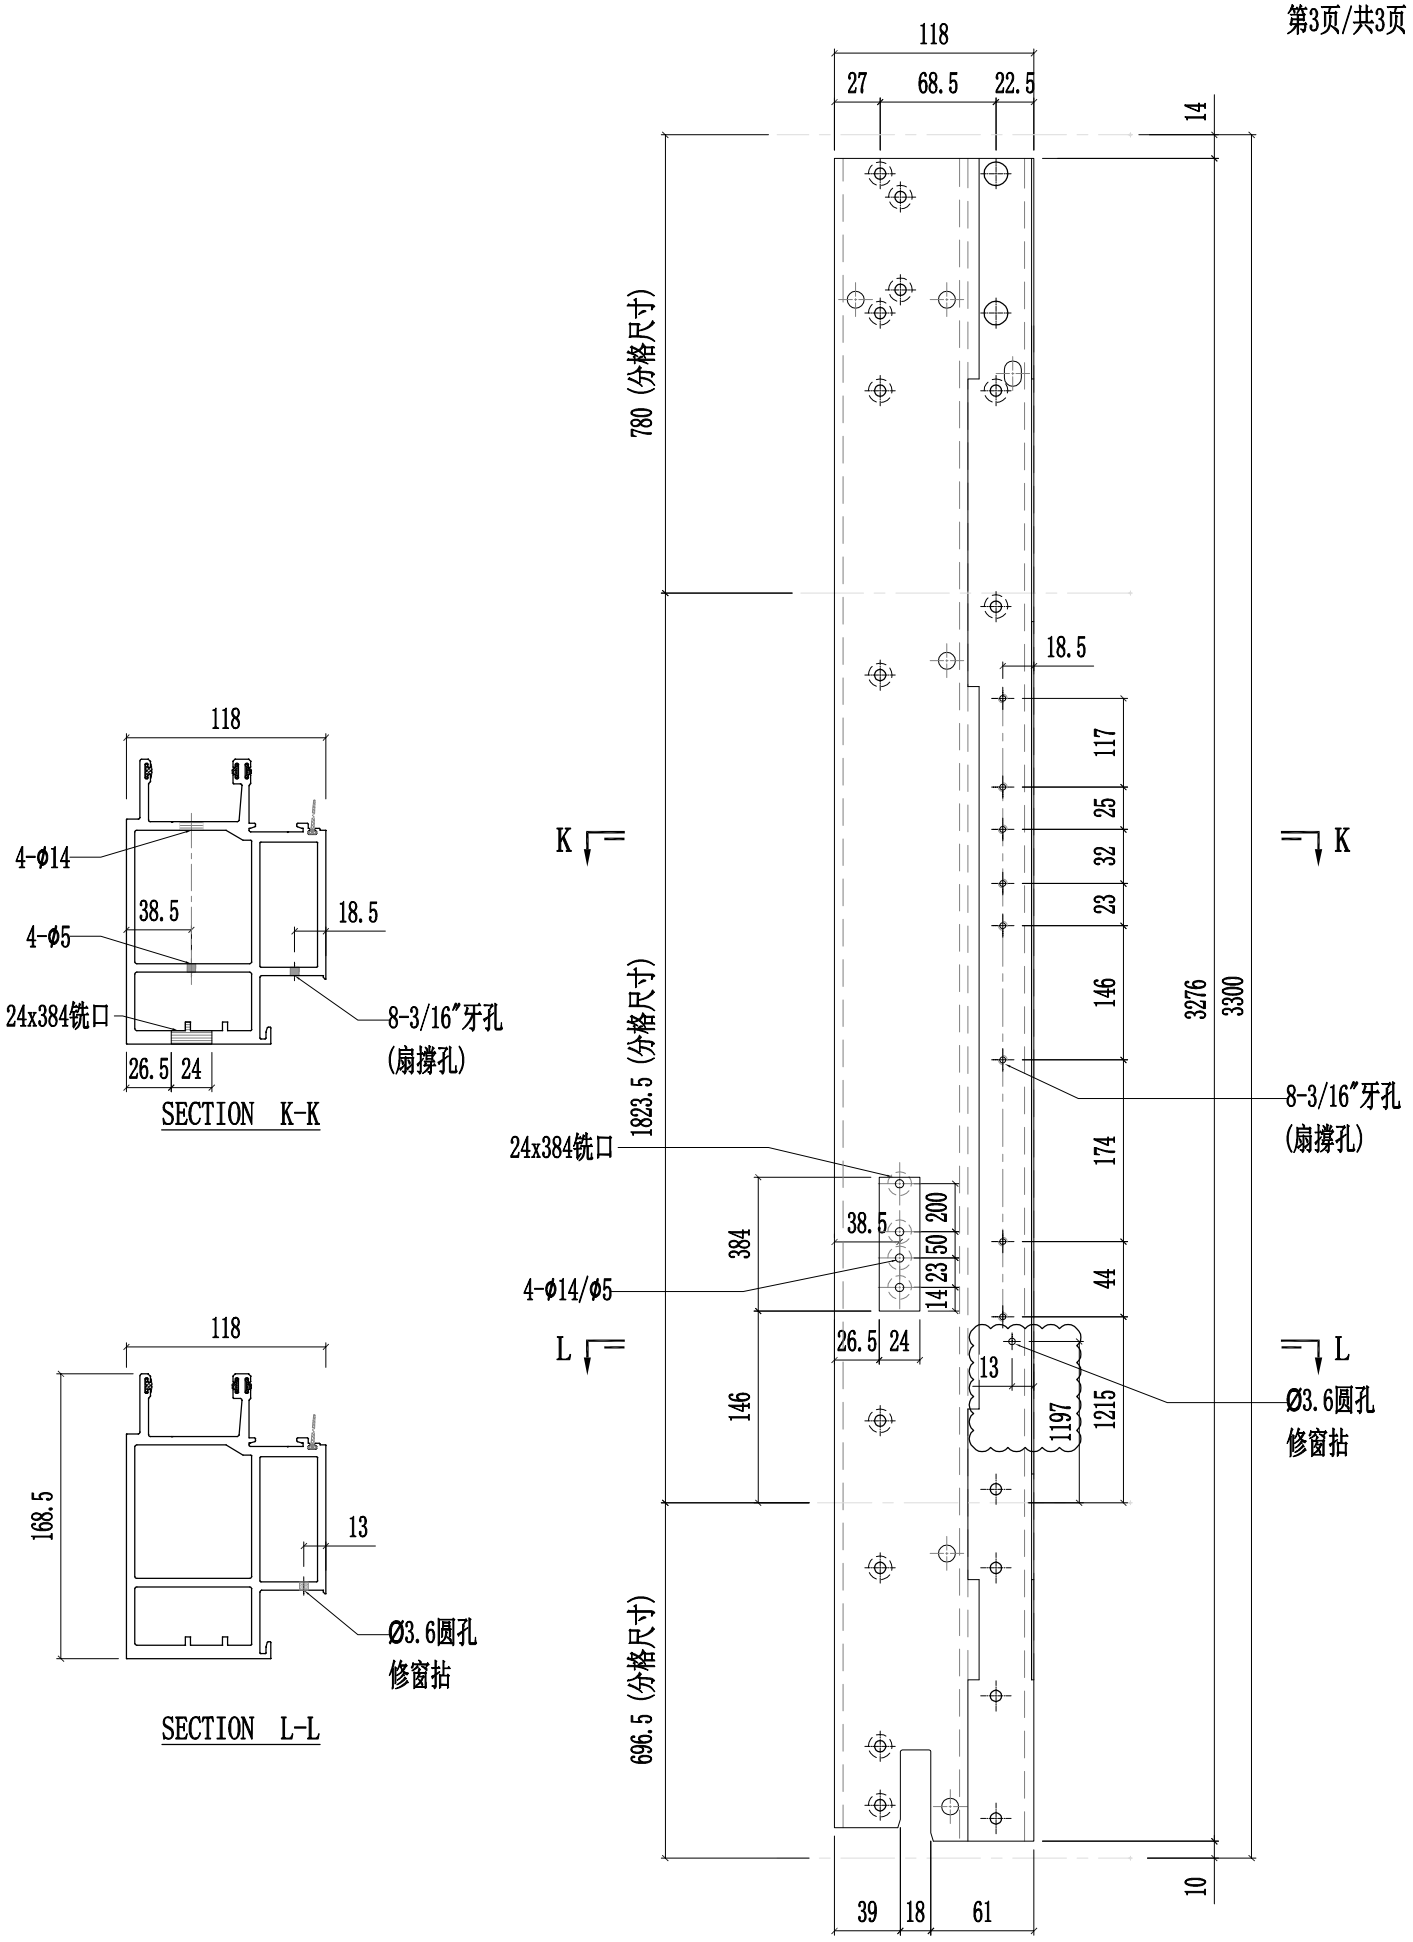


美特鋁質有限公司 MIDI Aluminium Fabricator Ltd.														
修改	A	B	C	採用	工廠	✓	地盤	-	图纸名称	铝料加工图	復核	練松文	20220213	數量	-
日期	03.16	03.26	05.14	材料颜色	AL2:ECK3X10063S-XF1				材料	X86057	批准	林仁安	20220215	單件重量	- (KG)


工程號	J857	類別		物料號	-		
地盤	啟德6552	制圖	陈梓豪	20220211	圖號	X86057-P06	

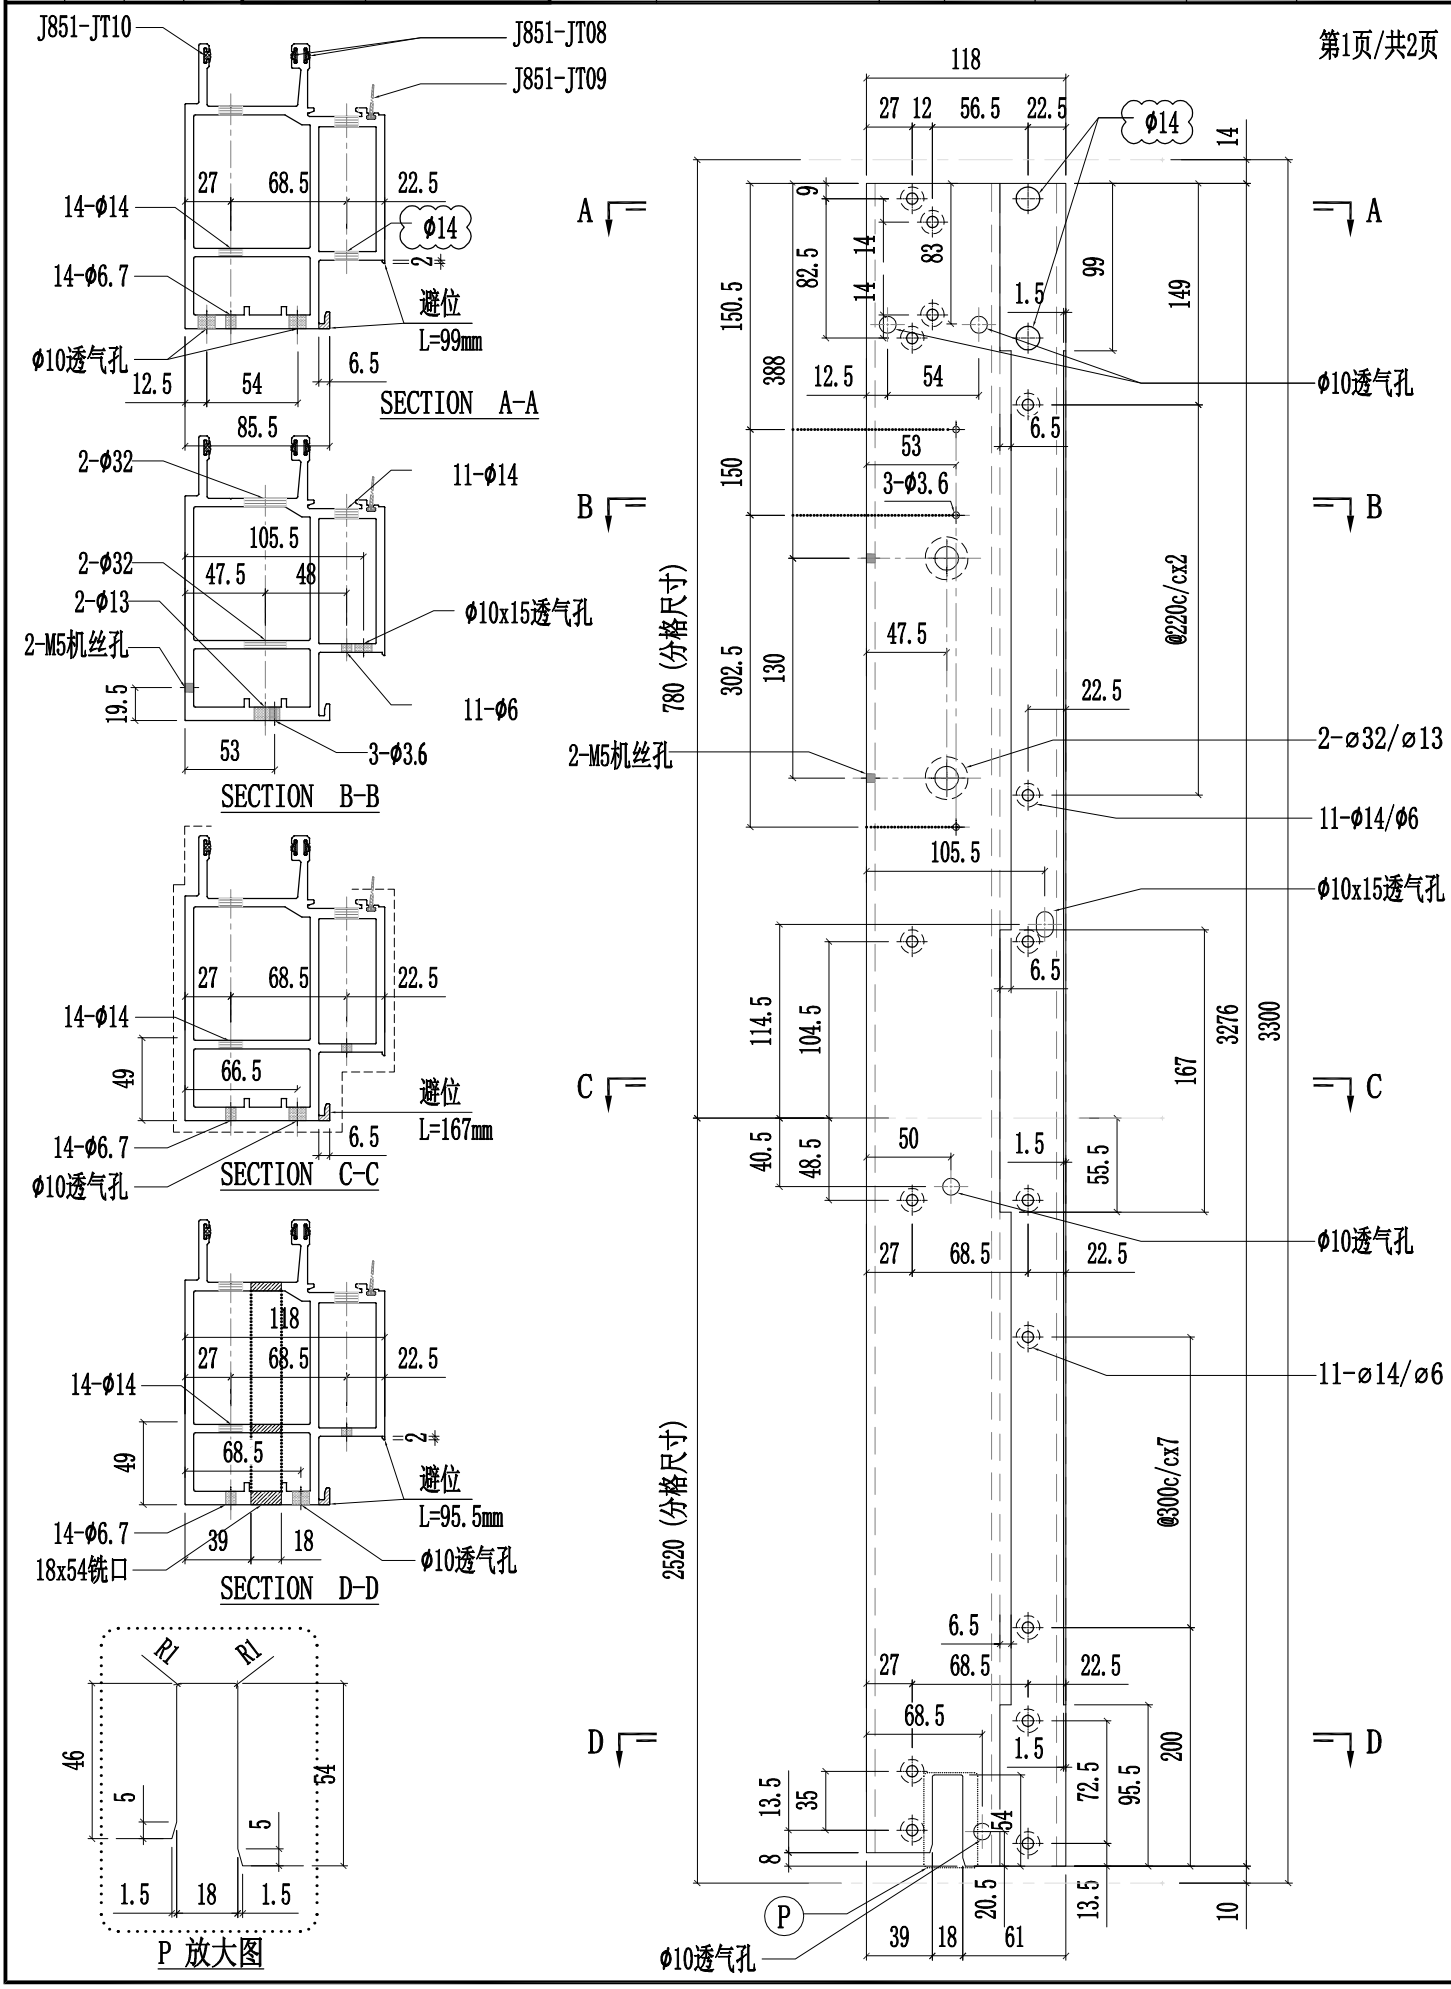

美特鋁質有限公司 MIDI Aluminium Fabricator Ltd.													
							工程號	J857	類別		物料號	-	
							地盘	啟德6552	制圖	陈梓豪 20220211	圖號	X86057-P06	
修改	A	C		採用	工廠	✓	地盤	-	图纸名称	铝料加工图	復核	練松文 20220213	數量	-	
日期	03.16	05.14		材料颜色		AL2:ECK3X10063S-XF1			材料	X86057	批准	林仁安 20220215	單件重量	- (KG)	

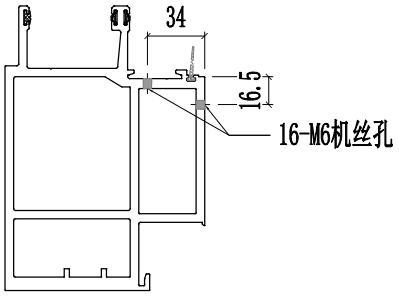


SECTION F-F

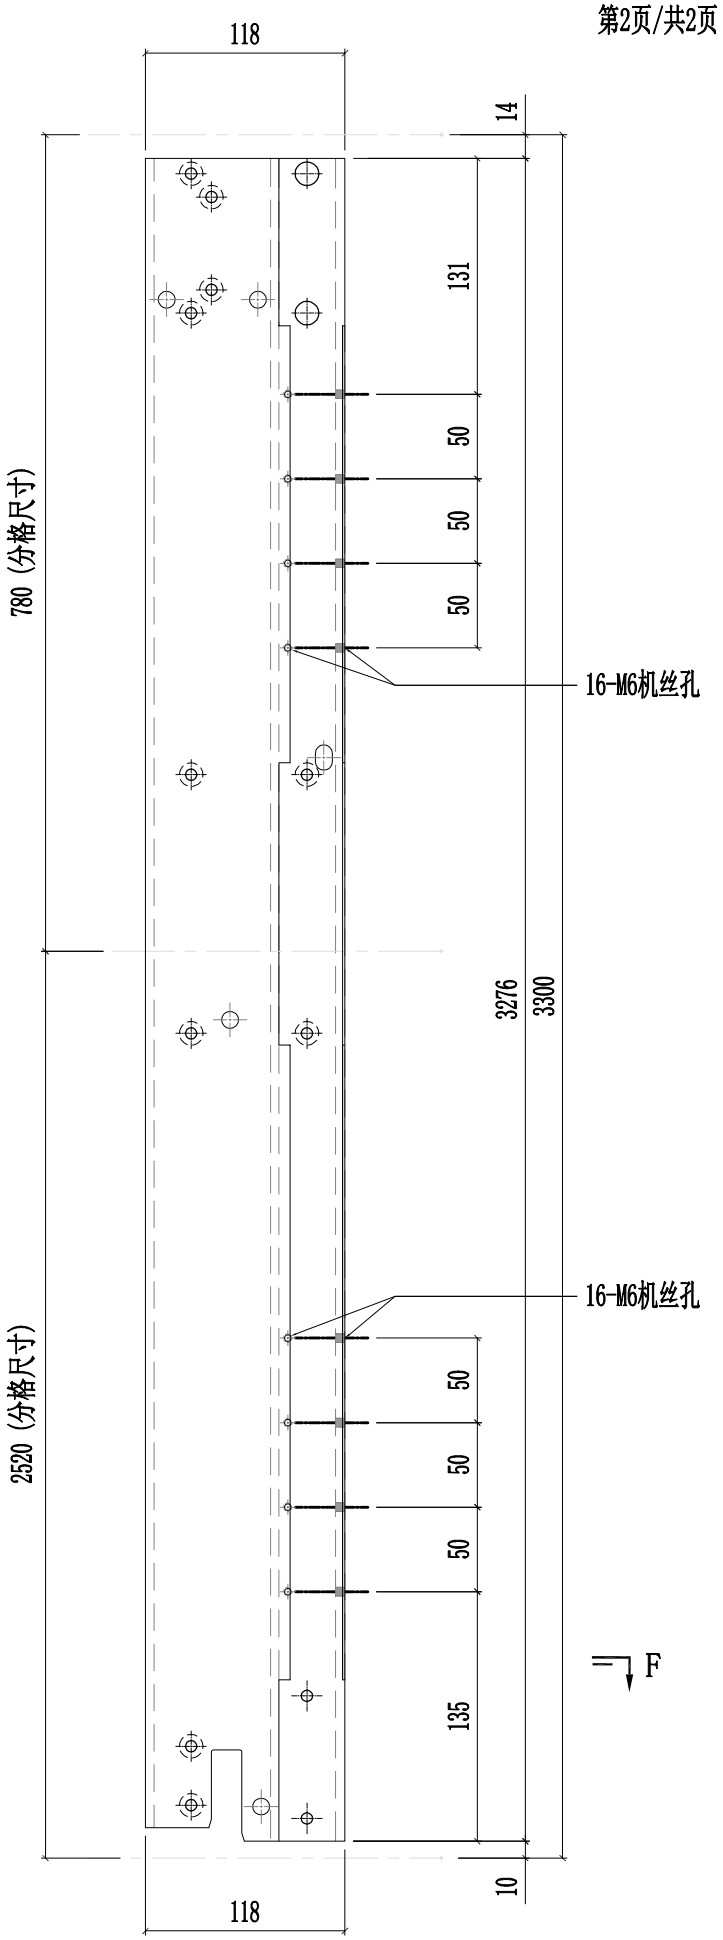


美特鋁質有限公司
MIDI Aluminium Fabricator Ltd.

修改	A	B	C	採用	工廠	✓	地盤	-
日期	03.16	03.26	05.14	材料颜色	AL2:ECK3X10063S-XF1			


工程號	J857	類別		物料號	-		
地盤	啟德6552	制圖	陈梓豪	20220211	圖號	X86057-P07	
图纸名称	铝料加工图	復核	練松文	20220213	數量	-	
材料	X86057	批准	林仁安	20220215	單件重量	-	(KG)

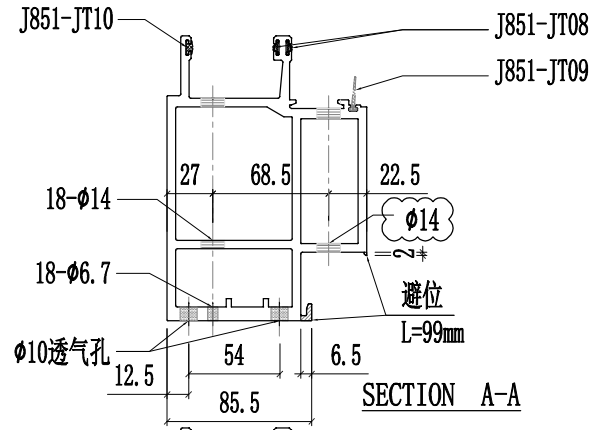


SECTION A-A

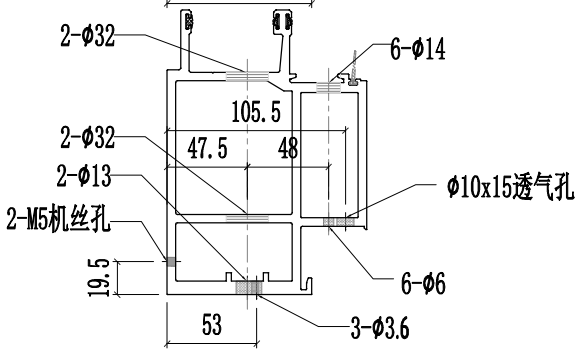


SECTION B-B

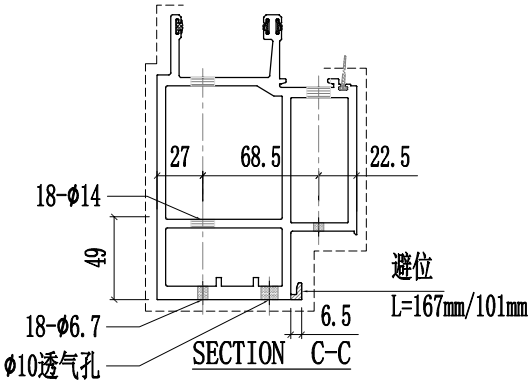


SECTION C-C

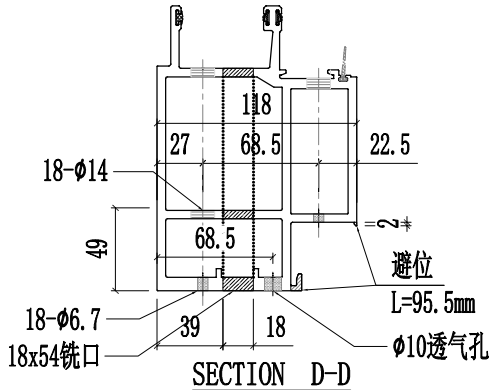


SECTION D-D

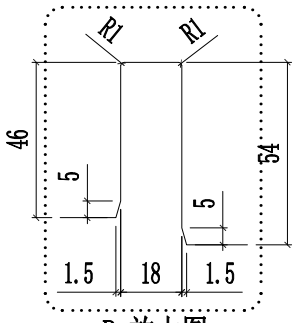


P 放大图

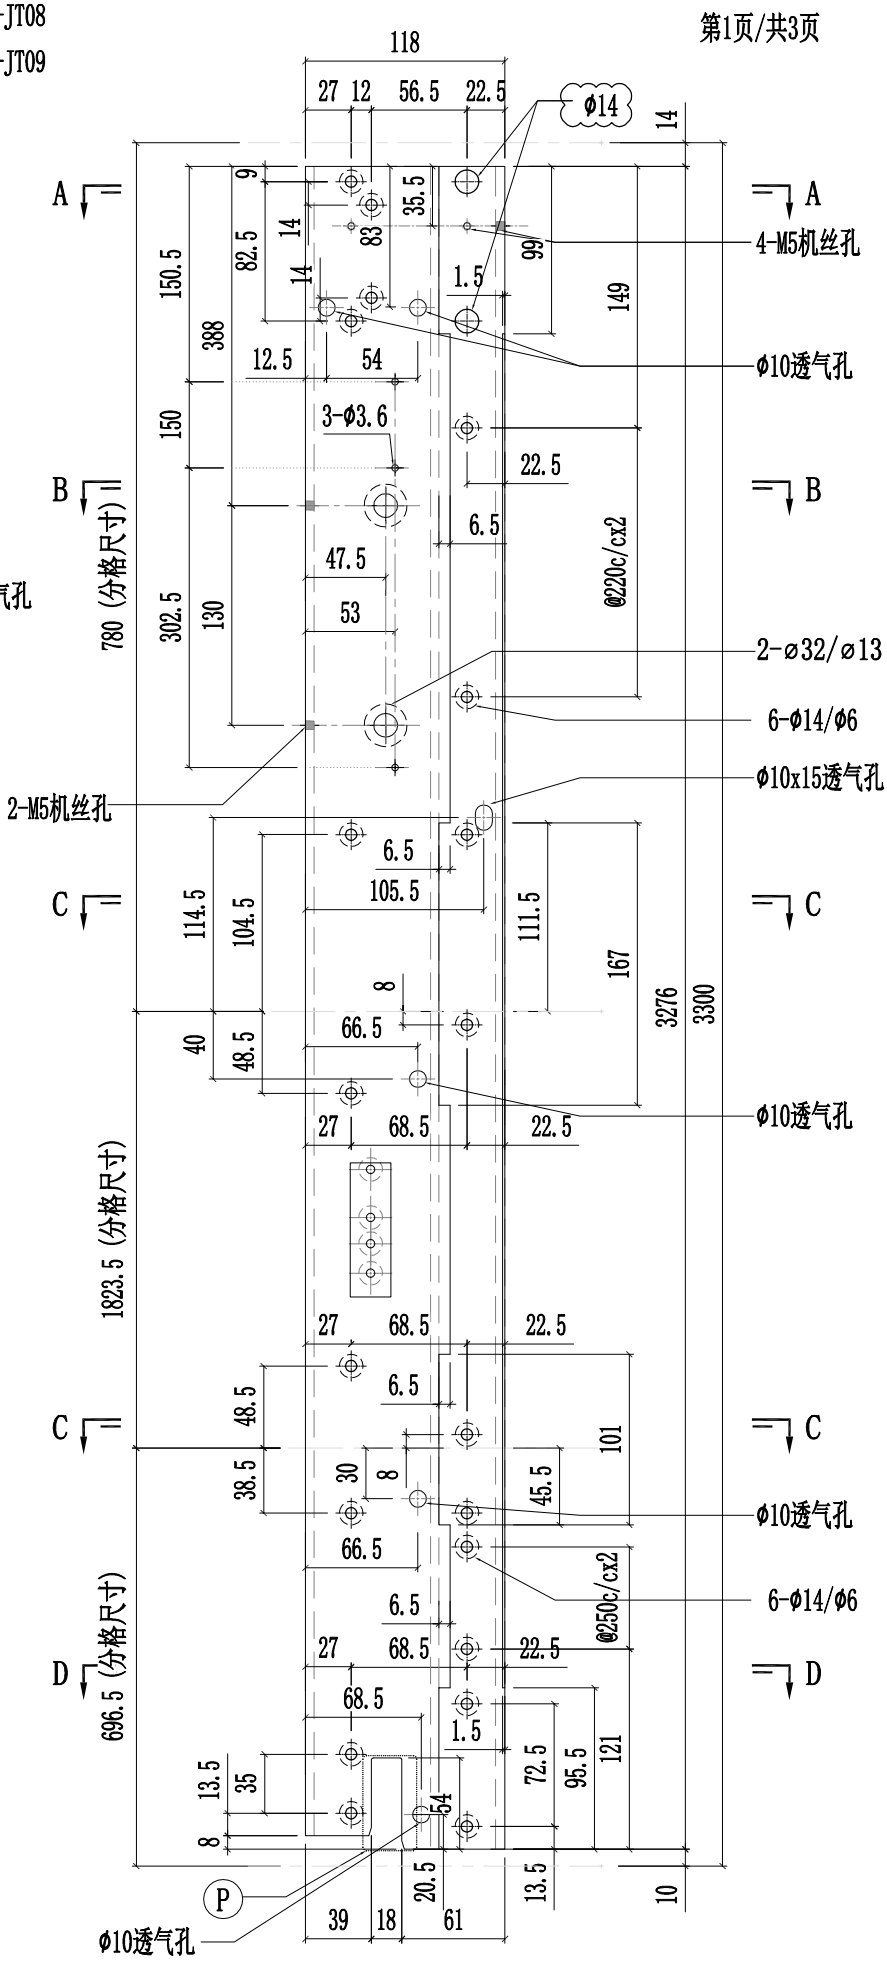


美特鋁質有限公司 MIDI Aluminium Fabricator Ltd.												
修改	A	B	C	採用	工廠	✓	地盤	-	工程號	J857	類別		物料號	-		
日期	03.16	03.26	05.14	材料顏色	AL2:ECK3X10063S-XF1				地盤	啟德6552	制圖	陳梓豪 20220211	圖號	X86057-P07		
									图纸名称	铝料加工图	復核	練松文 20220213	數量	-		
									材料	X86057	批准	林仁安 20220215	單件重量	-		(KG)

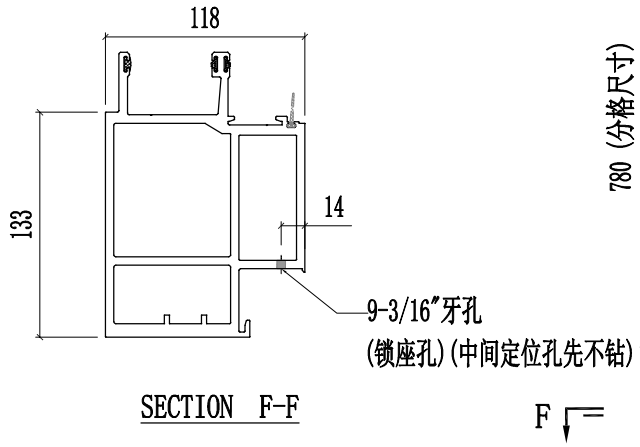


SECTION F-F

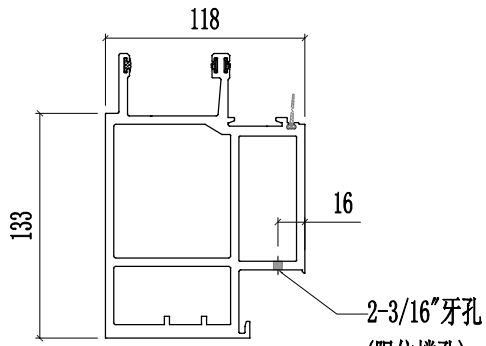

SECTION G-G

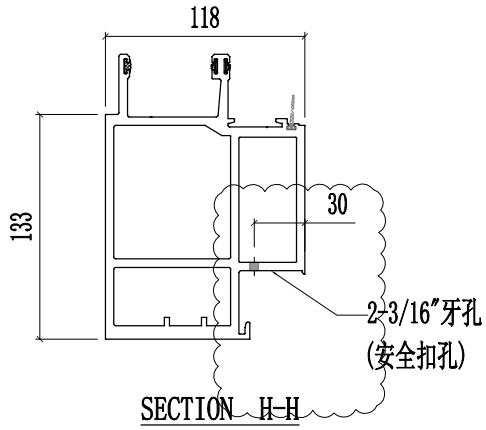


SECTION H-H

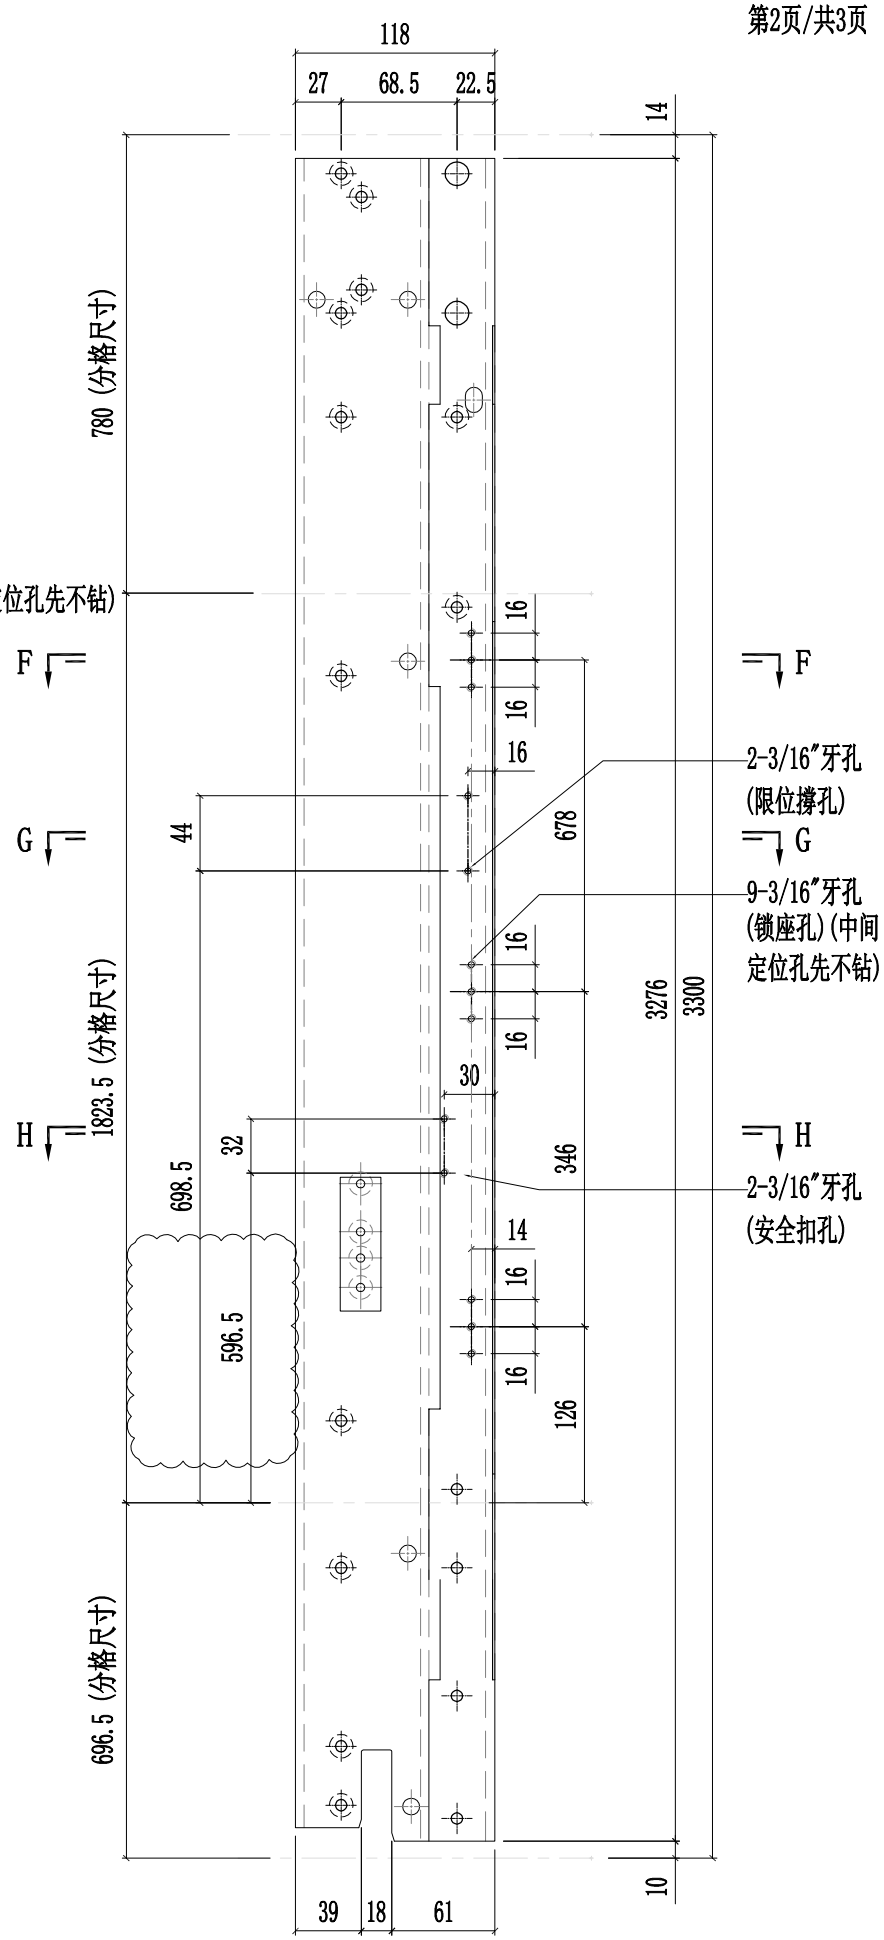


美特鋁質有限公司 MIDI Aluminium Fabricator Ltd.														
修改	A	B	C	採用	工廠	✓	地盤	-	图纸名称	铝料加工图	復核	練松文	20220213	數量	-
日期	03.16	03.26	04.12	材料颜色	AL2:ECK3X10063S-XF1				材料	X86057	批准	林仁安	20220215	單件重量	- (KG)


工程號	J857	類別		物料號	-		
地盘	啟德6552	制圖	陈梓豪	20220211	圖號	X86057-P07	

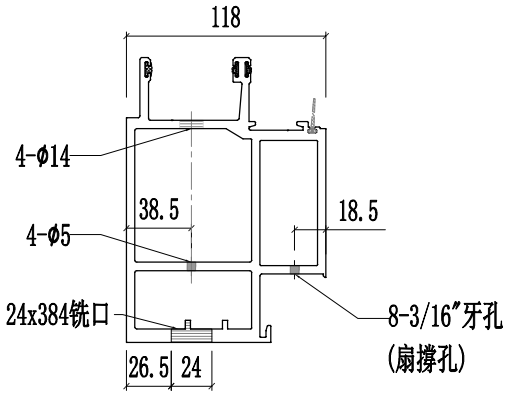


SECTION K-K

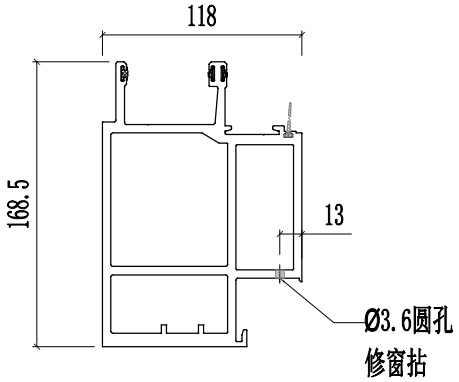


SECTION L-L

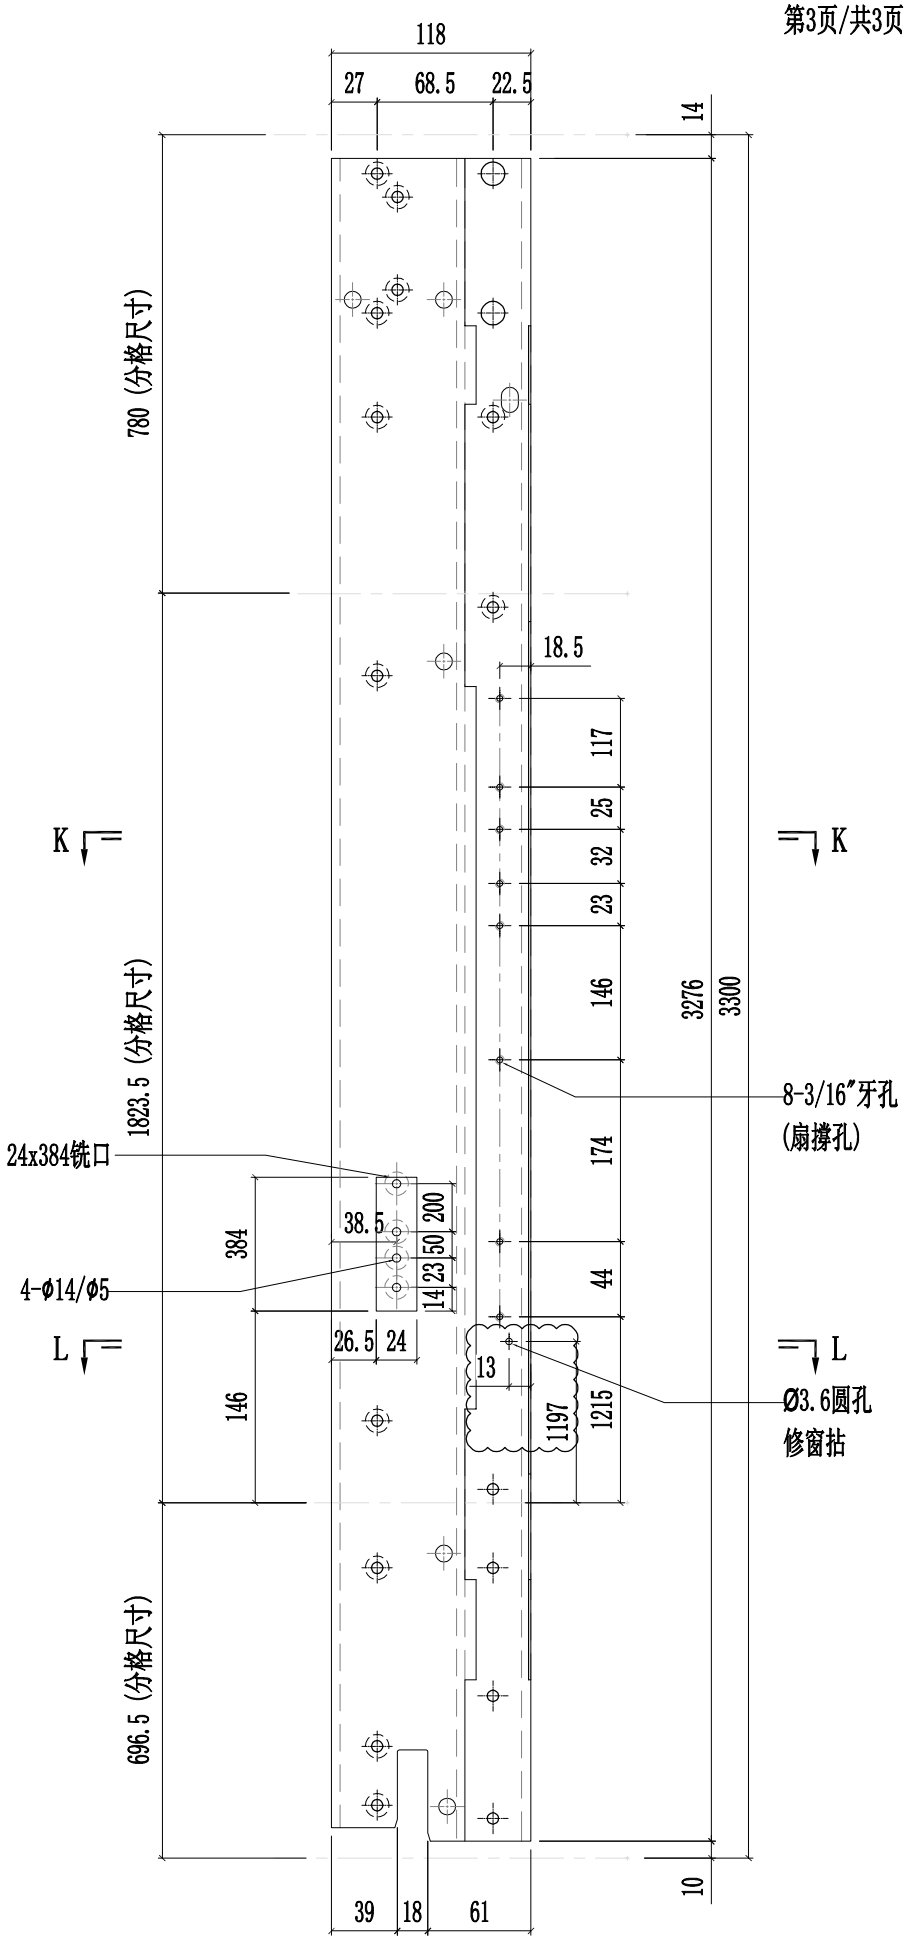


美特鋁質有限公司 MIDI Aluminium Fabricator Ltd.														
修改	A	B	C	採用	工廠	✓	地盤	-	工程號	J857	類別		物料號	-		
日期	03.16	03.26	05.14	材料顏色	AL2:ECK3X10063S-XF1				地盤	啟德6552	制圖	陈梓豪 20220211	圖號	X86057-P08		
									图纸名称	铝料加工图	復核	練松文 20220213	數量	-		
									材料	X86057	批准	林仁安 20220215	單件重量	-		(KG)

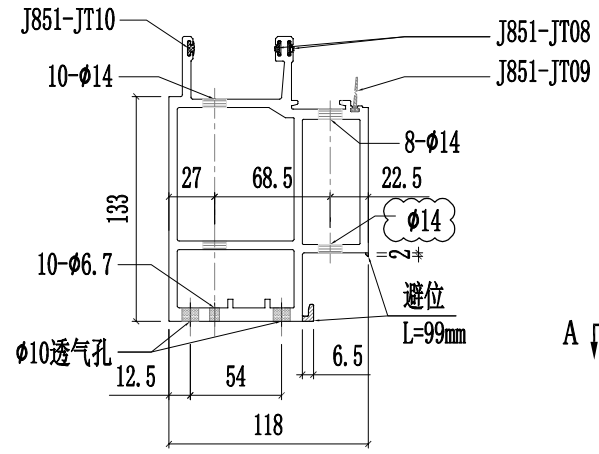


SECTION A-A

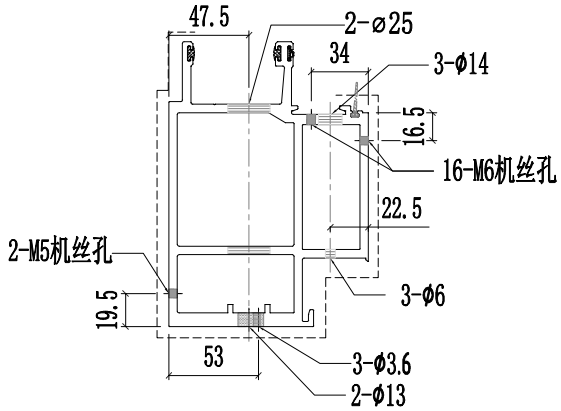


SECTION B-B

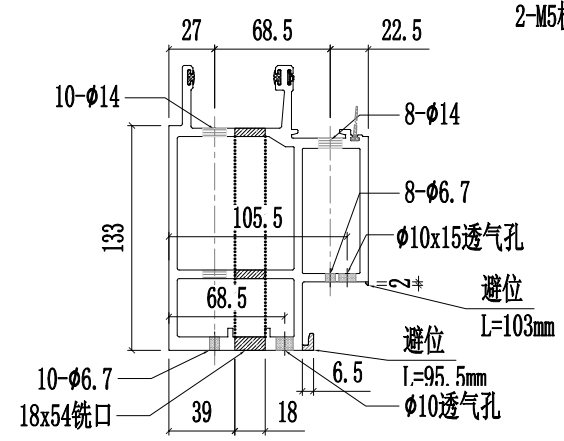

SECTION C-C

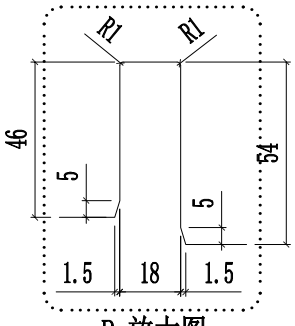


P 放大图

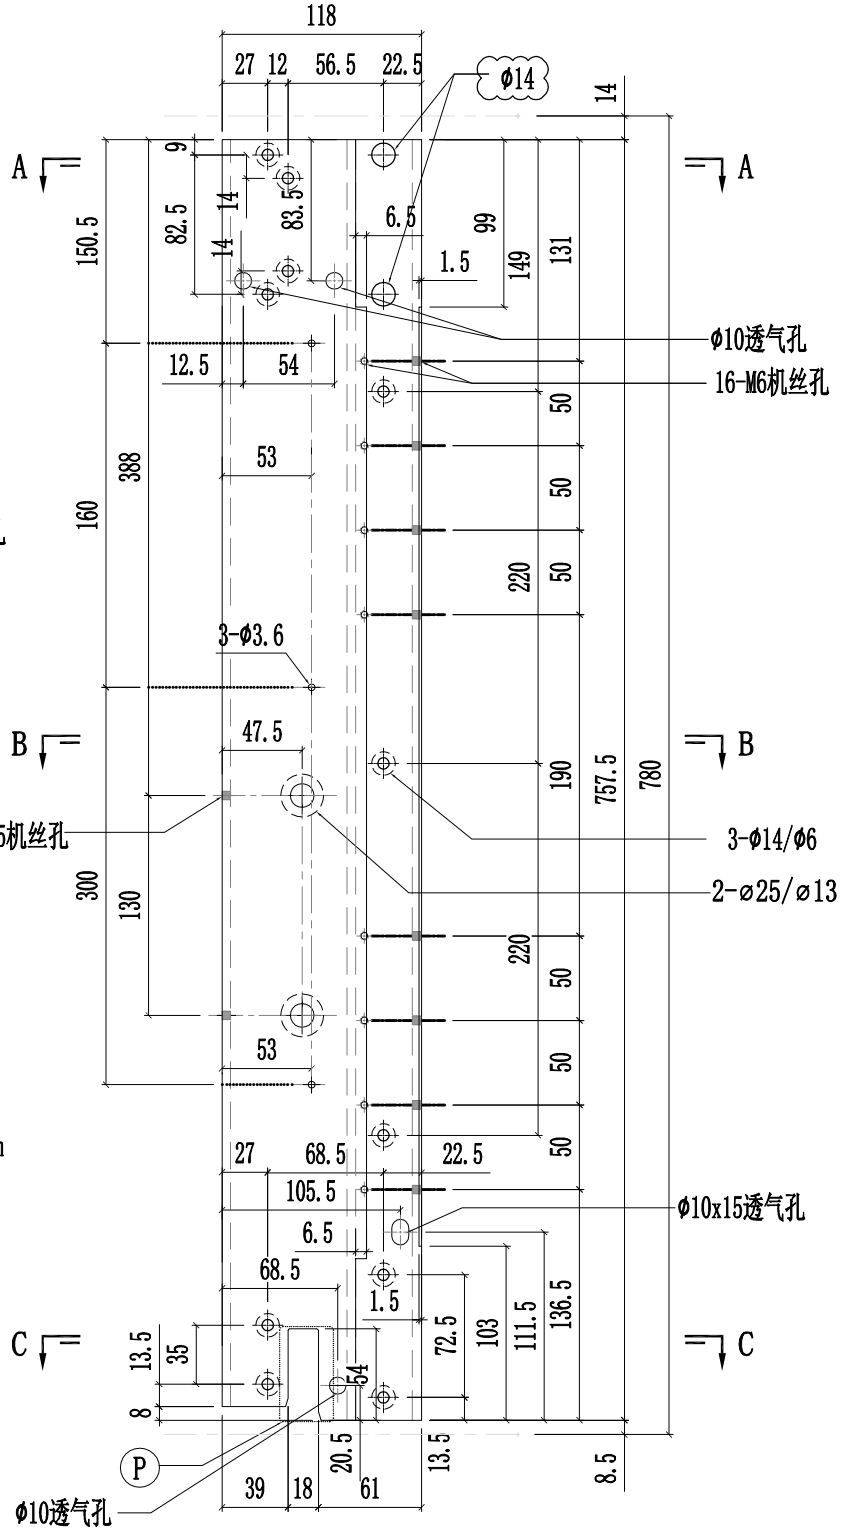



美特鋁質有限公司 MIDI Aluminium Fabricator Ltd.														
修改	A	B	D	採用	工廠	✓	地盤	-	工程號	J857	類別		物料號	-
日期	03.16	03.26	05.14	材料顏色	AL2:ECK3X10063S-XF1				地盤	啟德6552	制圖	陳梓豪 20220211	圖號	X86058-P01
									图纸名称	铝料加工图	復核	練松文 20220213	數量	-
									材料	X86058	批准	林仁安 20220215	單件重量	- (KG)

第1页/共3页

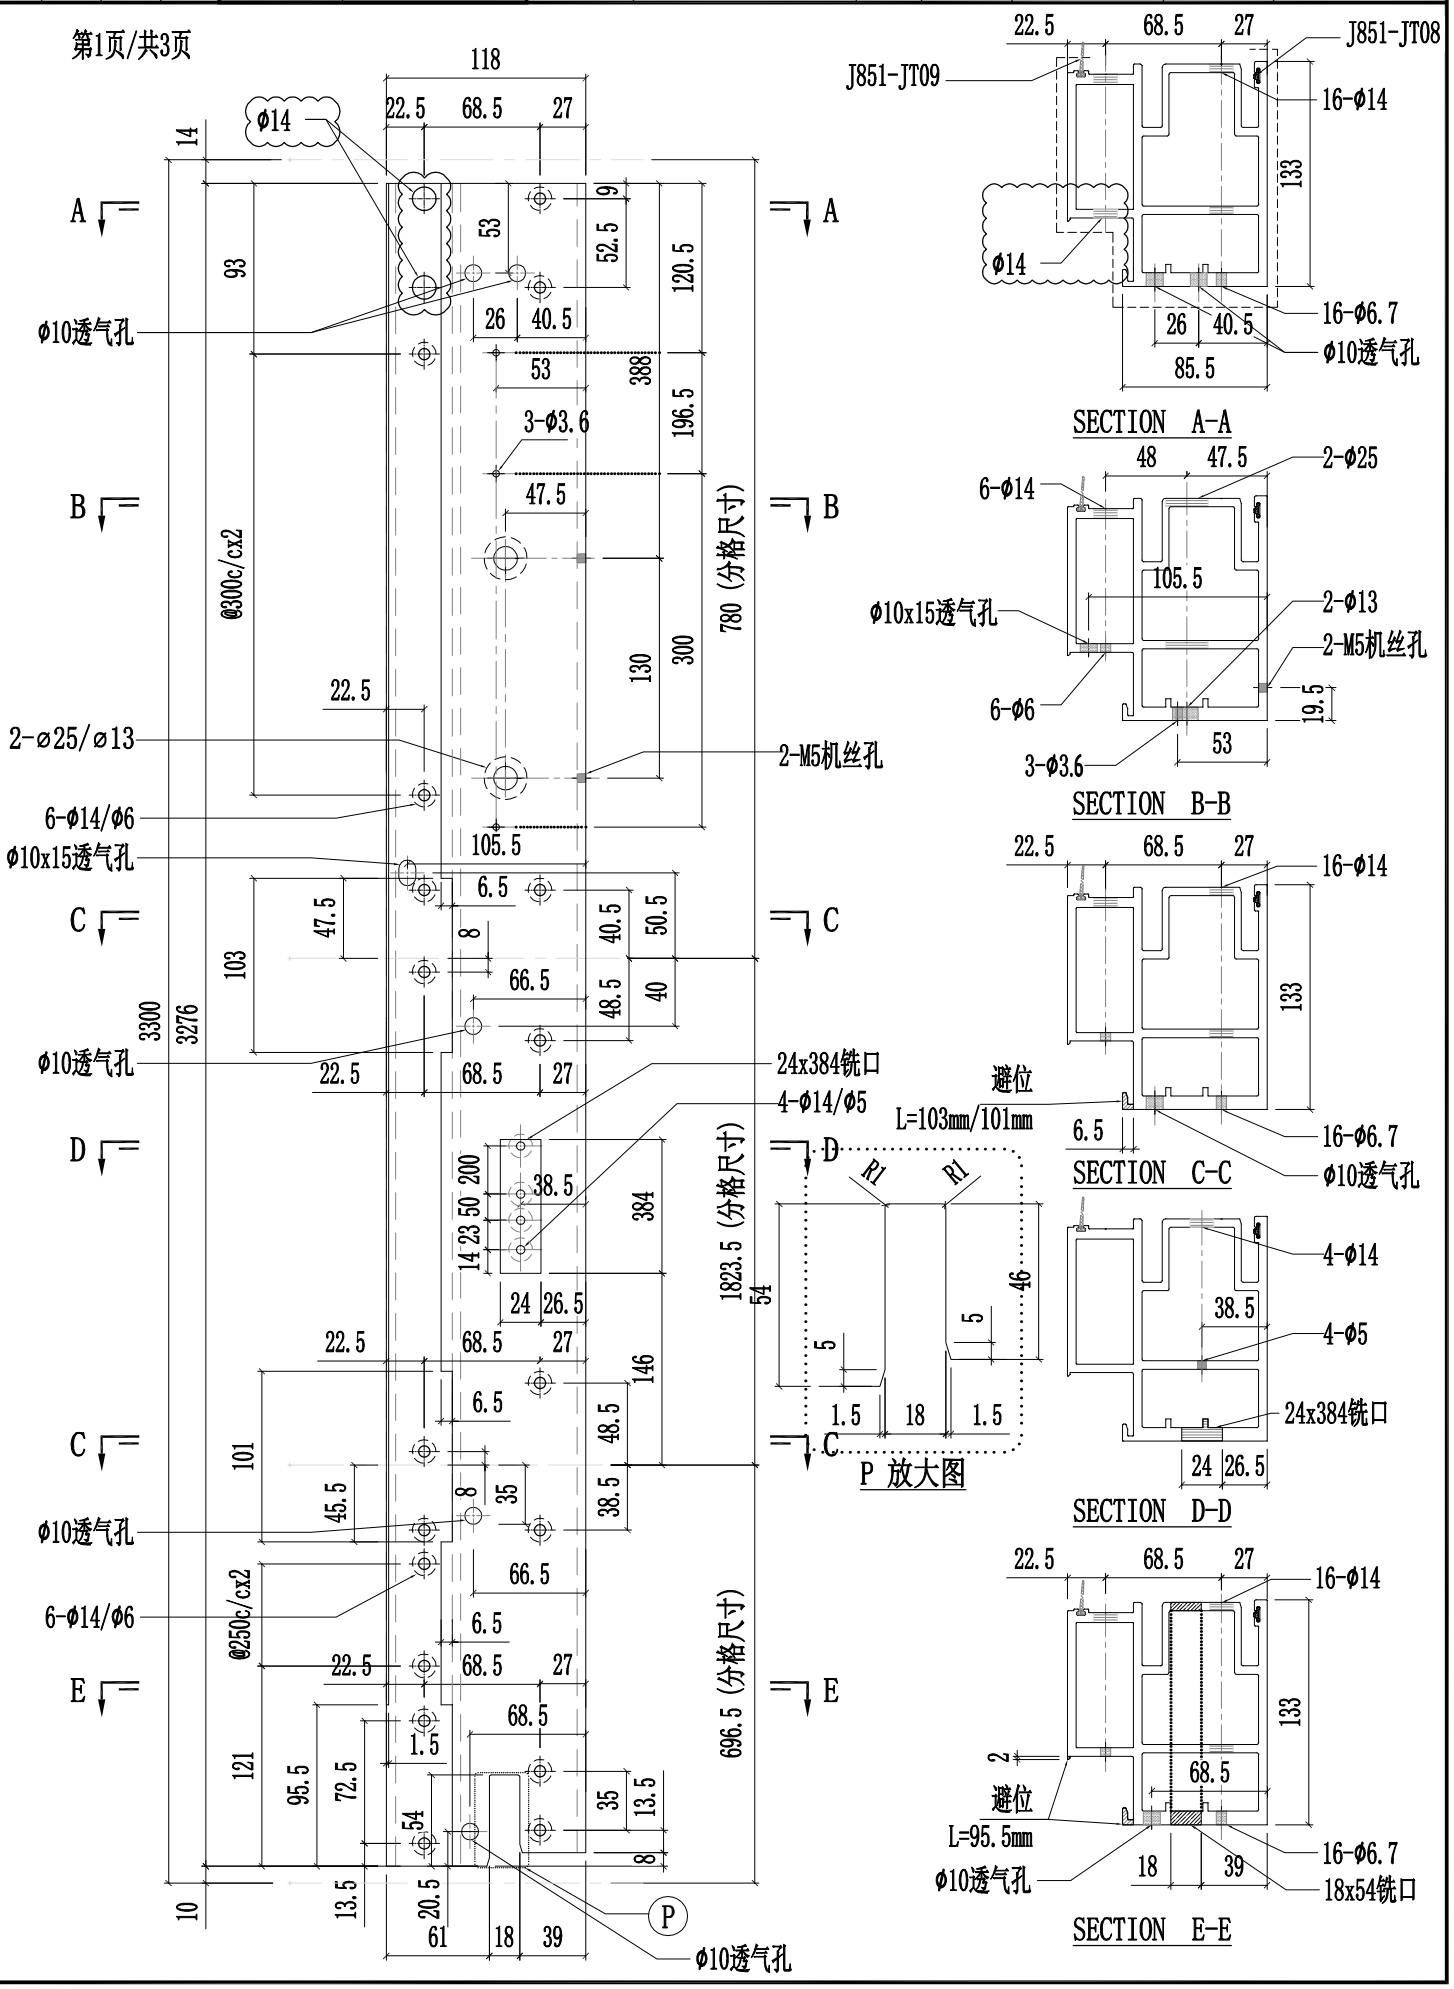


美特鋁質有限公司 MIDI Aluminium Fabricator Ltd.													
工程號	J857	類別		物料號	-								
地盤	啟德6552	制圖	陳梓豪	20220211	圖號	X86058-P01							
修改	A	B	C	採用	工廠	✓	地盤	-	图纸名称	铝料加工图	復核	練松文	20220213	數量	-
日期	03.16	03.26	05.14	材料颜色	AL2:ECK3X10063S-XF1				材料	X86058	批准	林仁安	20220215	單件重量	- (KG)

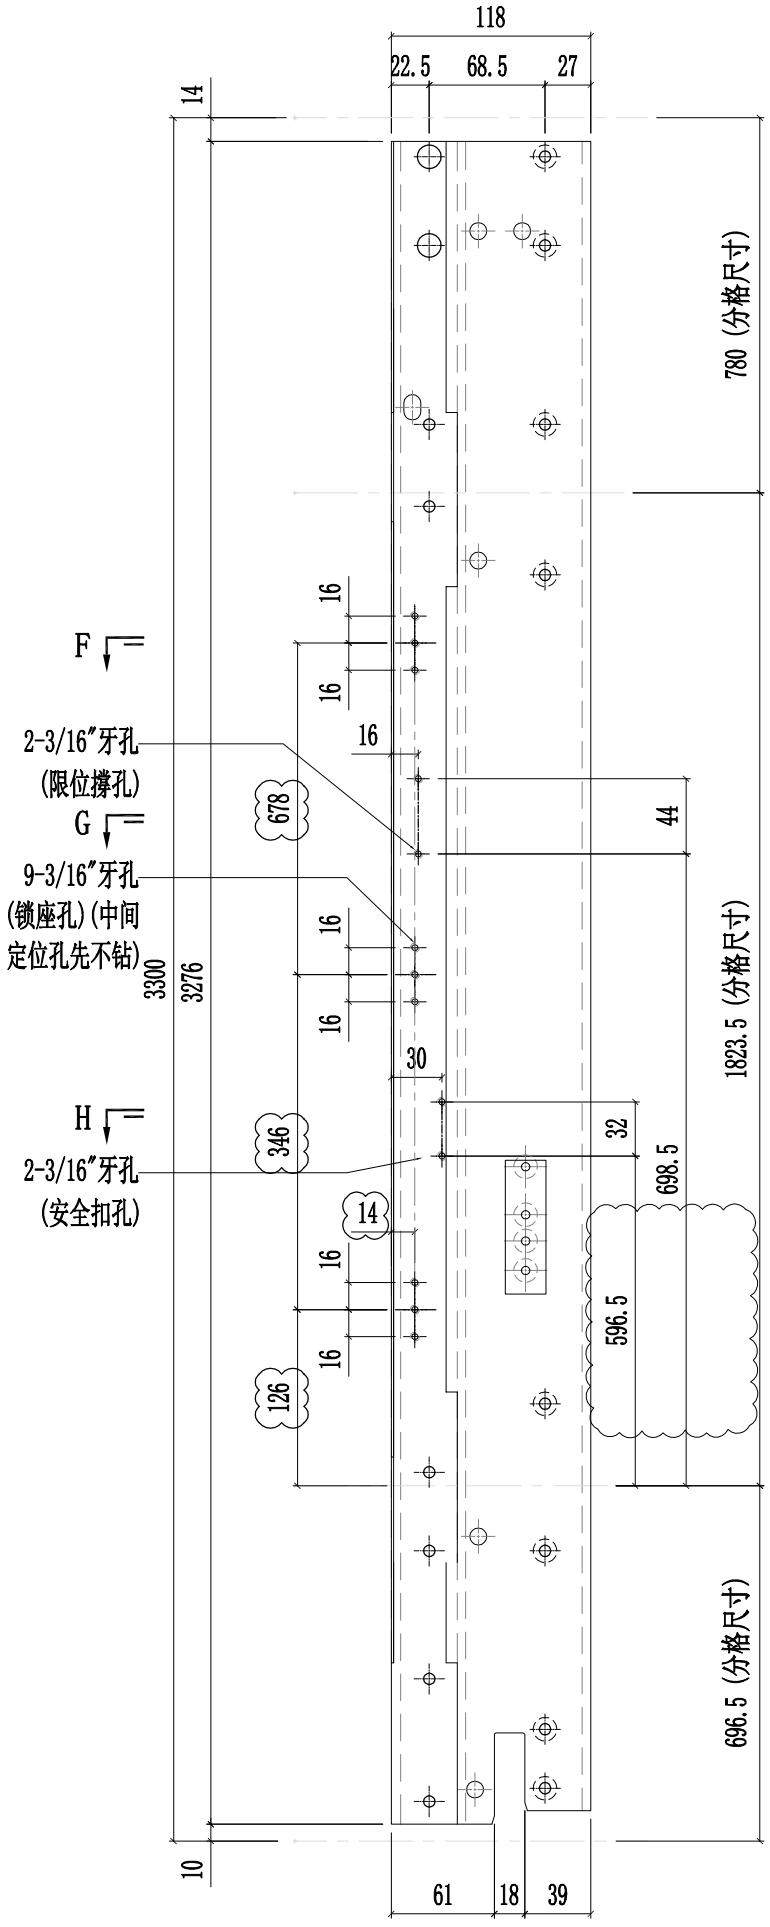


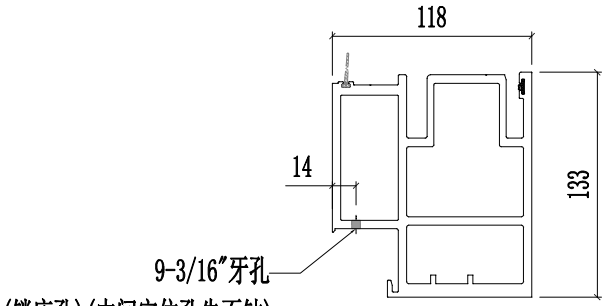

SECTION F-F

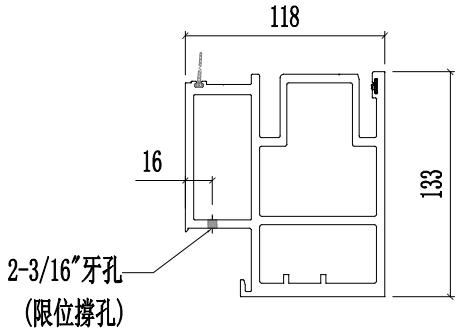


SECTION G-G

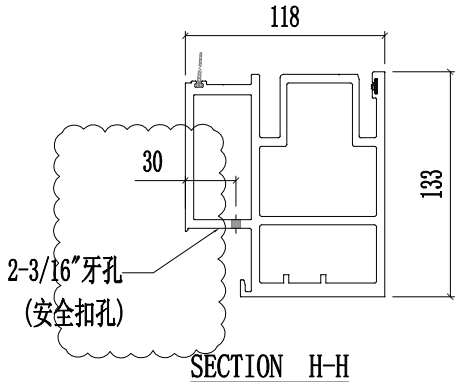


SECTION H-H


美特鋁質有限公司 MIDI Aluminium Fabricator Ltd.													
工程號	J857	類別		物料號	-								
地盤	啟德6552	制圖	陈梓豪	20220211	圖號	X86058-P01							
图纸名称	铝料加工图	復核	練松文	20220213	數量	-							
材料	X86058	批准	林仁安	20220215	單件重量	- (KG)							

修改	A	B	C	採用	工廠	✓	地盤	-
日期	03.16	03.26	05.14	材料顏色	AL2:ECK3X10063S-XF1			

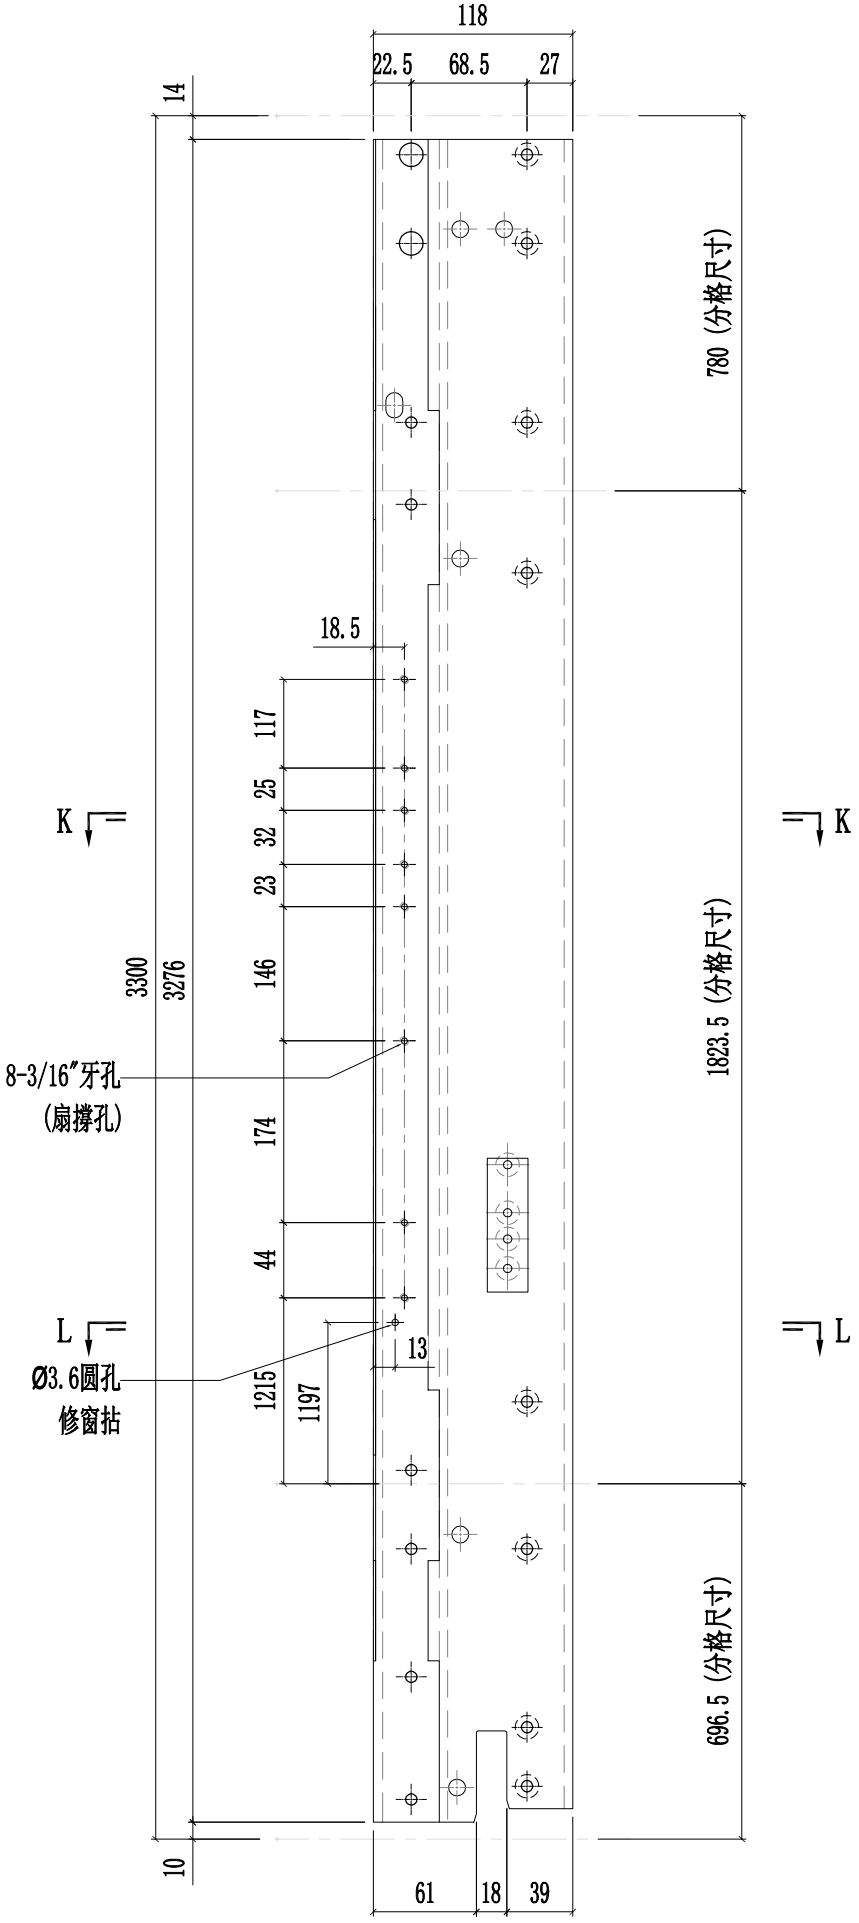

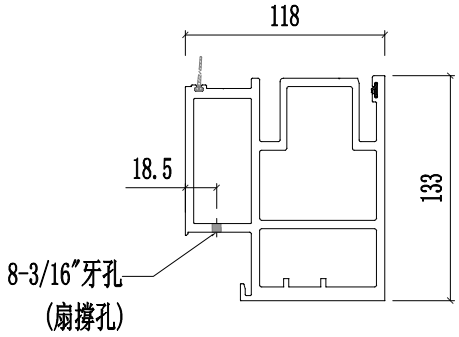



SECTION K-K

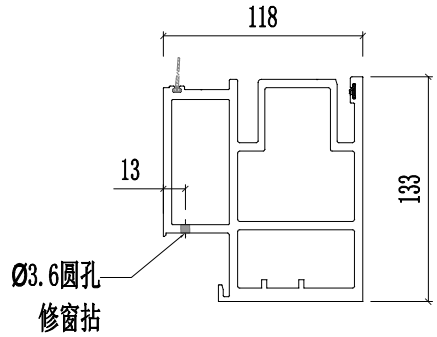


SECTION L-L

美特鋁質有限公司 MIDI Aluminium Fabricator Ltd.														
修改	A	B	D	採用	工廠	✓	地盤	-	工程號	J857	類別		物料號	-
日期	03.16	03.26	05.14	材料顏色	AL2:ECK3X10063S-XF1				地盤	啟德6552	制圖	陈梓豪 20220211	圖號	X86058-P02
									图纸名称	铝料加工图	復核	練松文 20220213	數量	-
									材料	X86058	批准	林仁安 20220215	單件重量	- (KG)

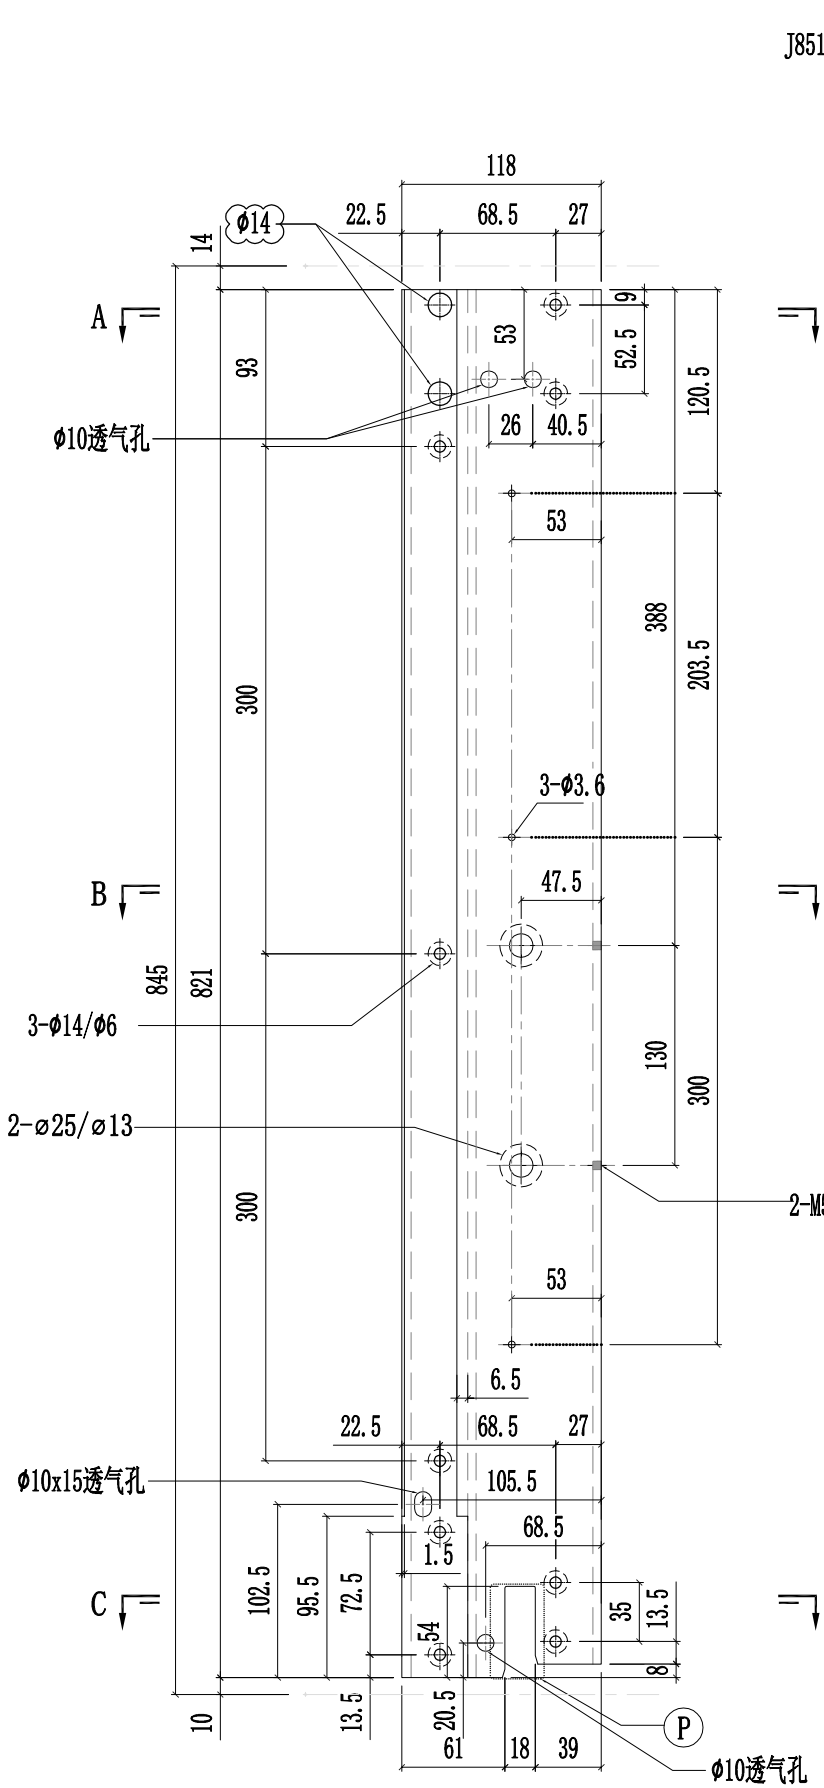


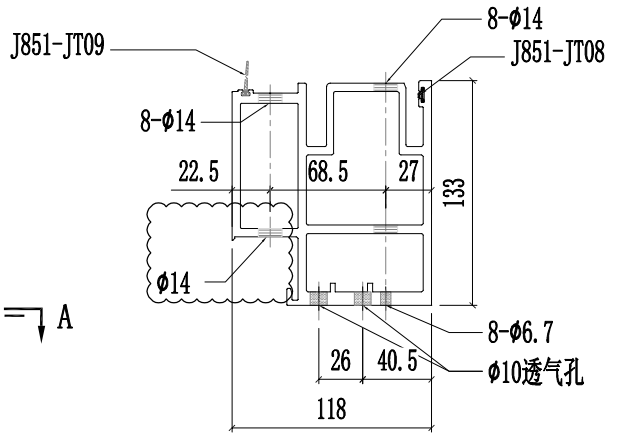


SECTION A-A

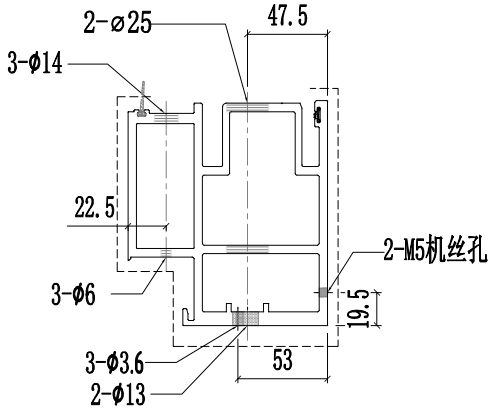

SECTION B-B

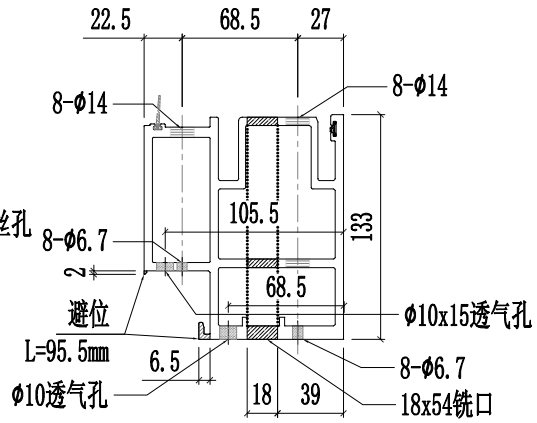

SECTION C-C

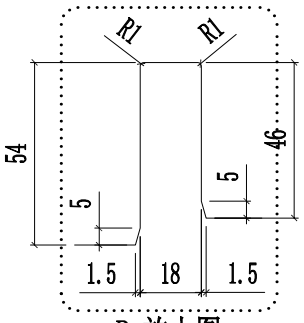


P 放大图

美特鋁質有限公司
MIDI Aluminium Fabricator Ltd.

修改	A	B	D	採用	工廠	✓	地盤	-
日期	03.16	03.26	05.14	材料顏色	AL2:ECK3X10063S-XF1			

工程號	J857	類別		物料號	-		
地盤	啟德6552	制圖	陳梓豪	20220211	圖號	X86058-P03	
图纸名称	铝料加工图	復核	練松文	20220213	數量	-	
材料	X86058	批准	林仁安	20220215	單件重量	-	(KG)

第1页/共3页

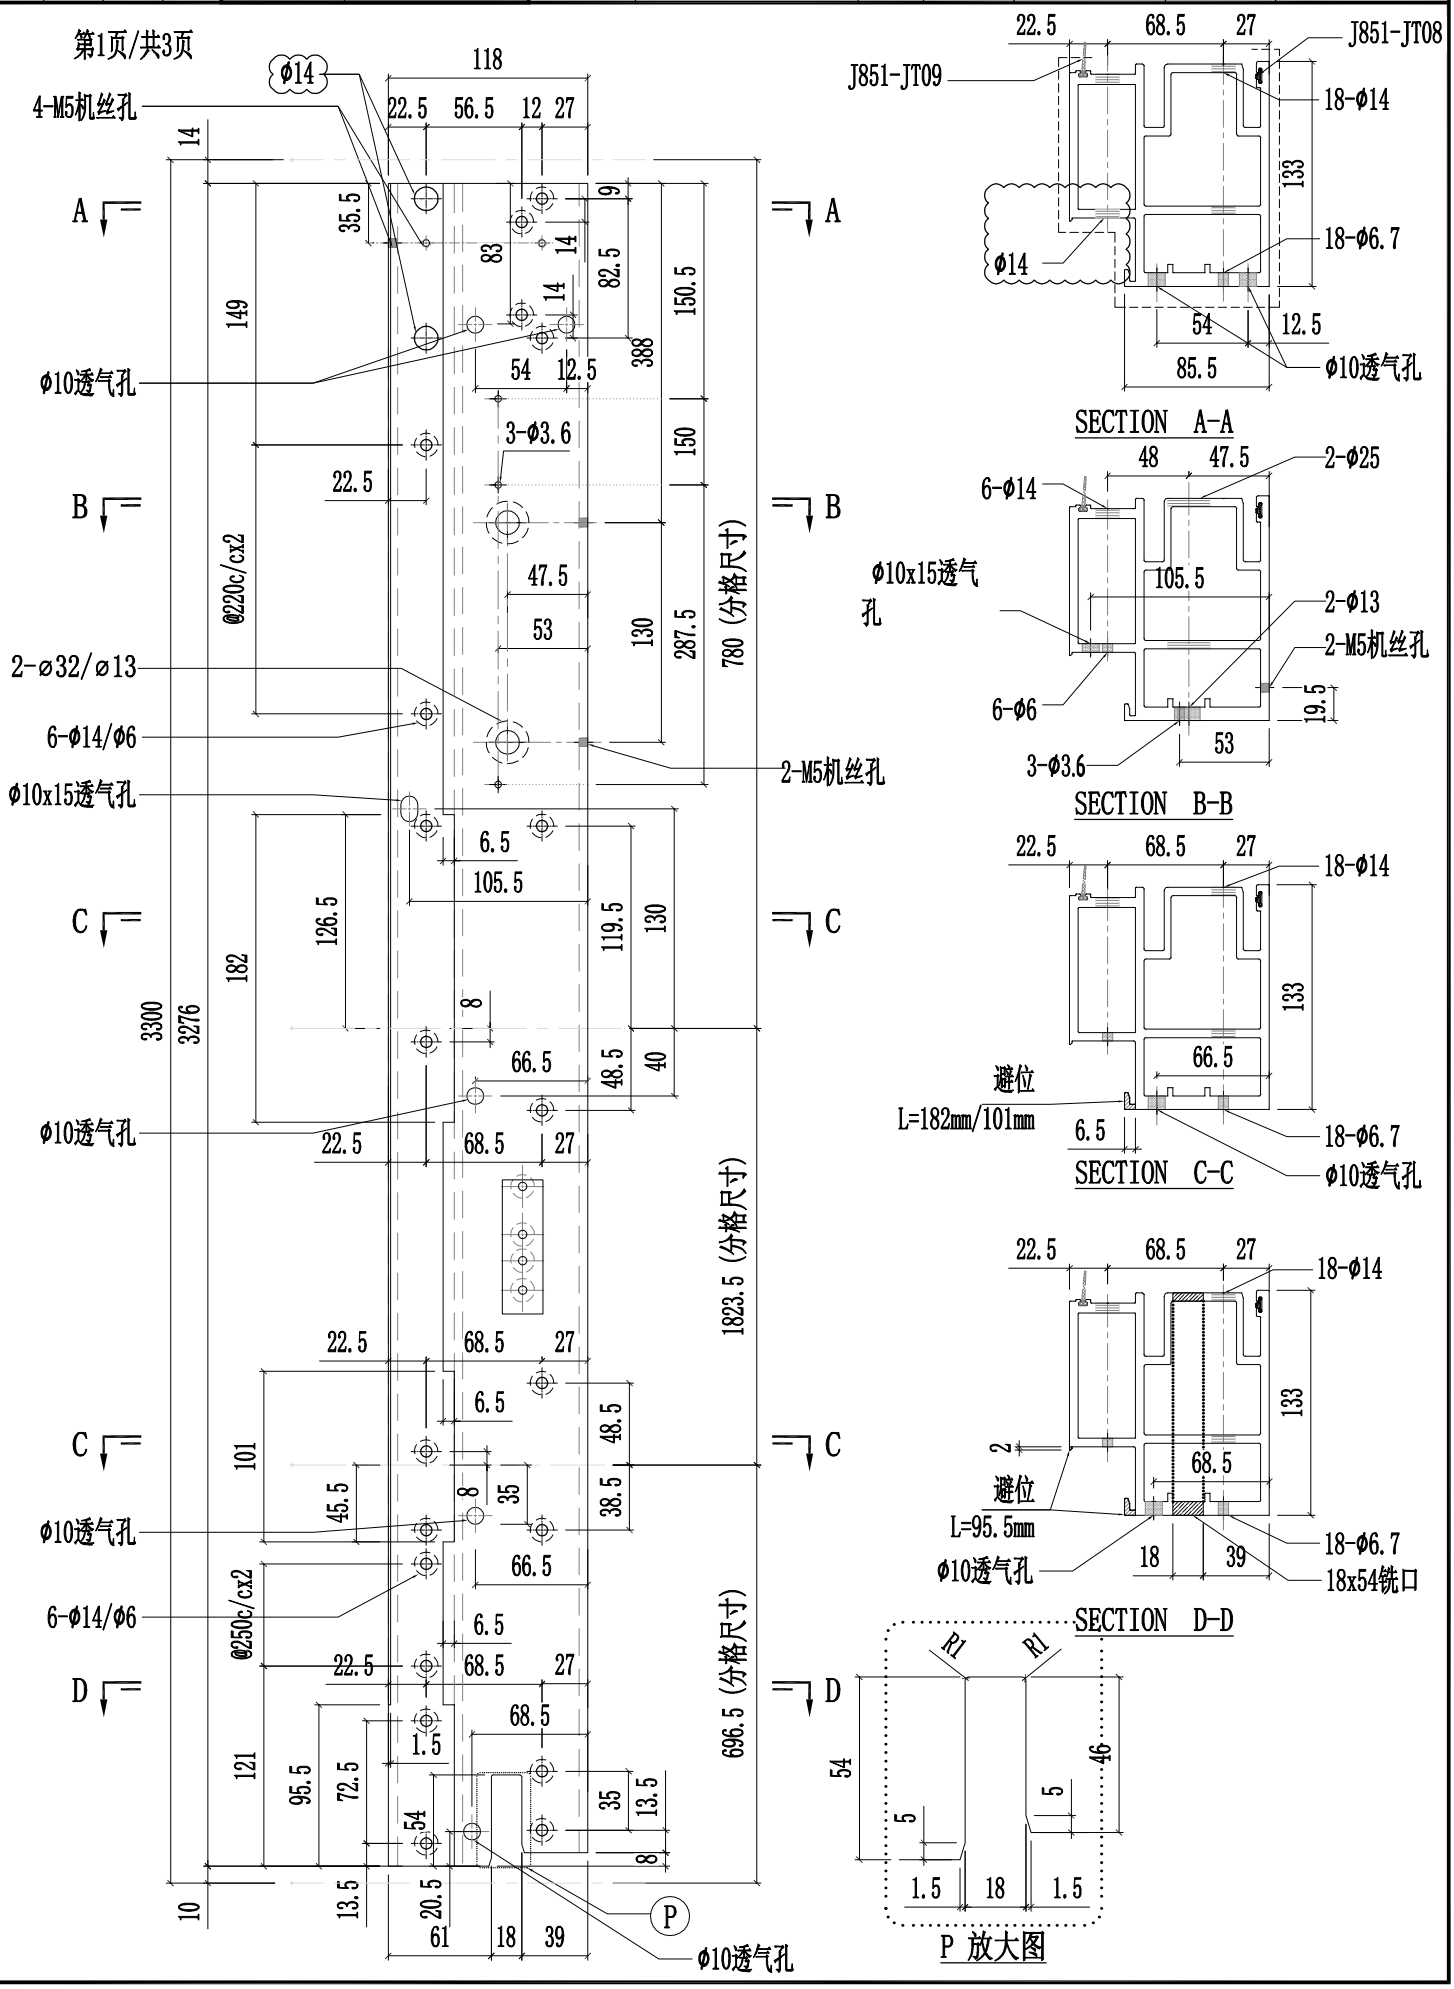

SECTION A-A


SECTION B-B

SECTION C-C


SECTION D-D

P 放大图


美特鋁質有限公司 MIDI Aluminium Fabricator Ltd.													
修改	A	B	D	採用	工廠	✓	地盤	-	工程號	J857	類別		物料號	-		
日期	03.16	03.26	05.14	材料顏色	AL2:ECK3X10063S-XF1				地盤	啟德6552	制圖	陈梓豪 20220211	圖號	X86058-P03		
									图纸名称	铝料加工图	復核	練松文 20220213	數量	-		
									材料	X86058	批准	林仁安 20220215	單件重量	-		(KG)

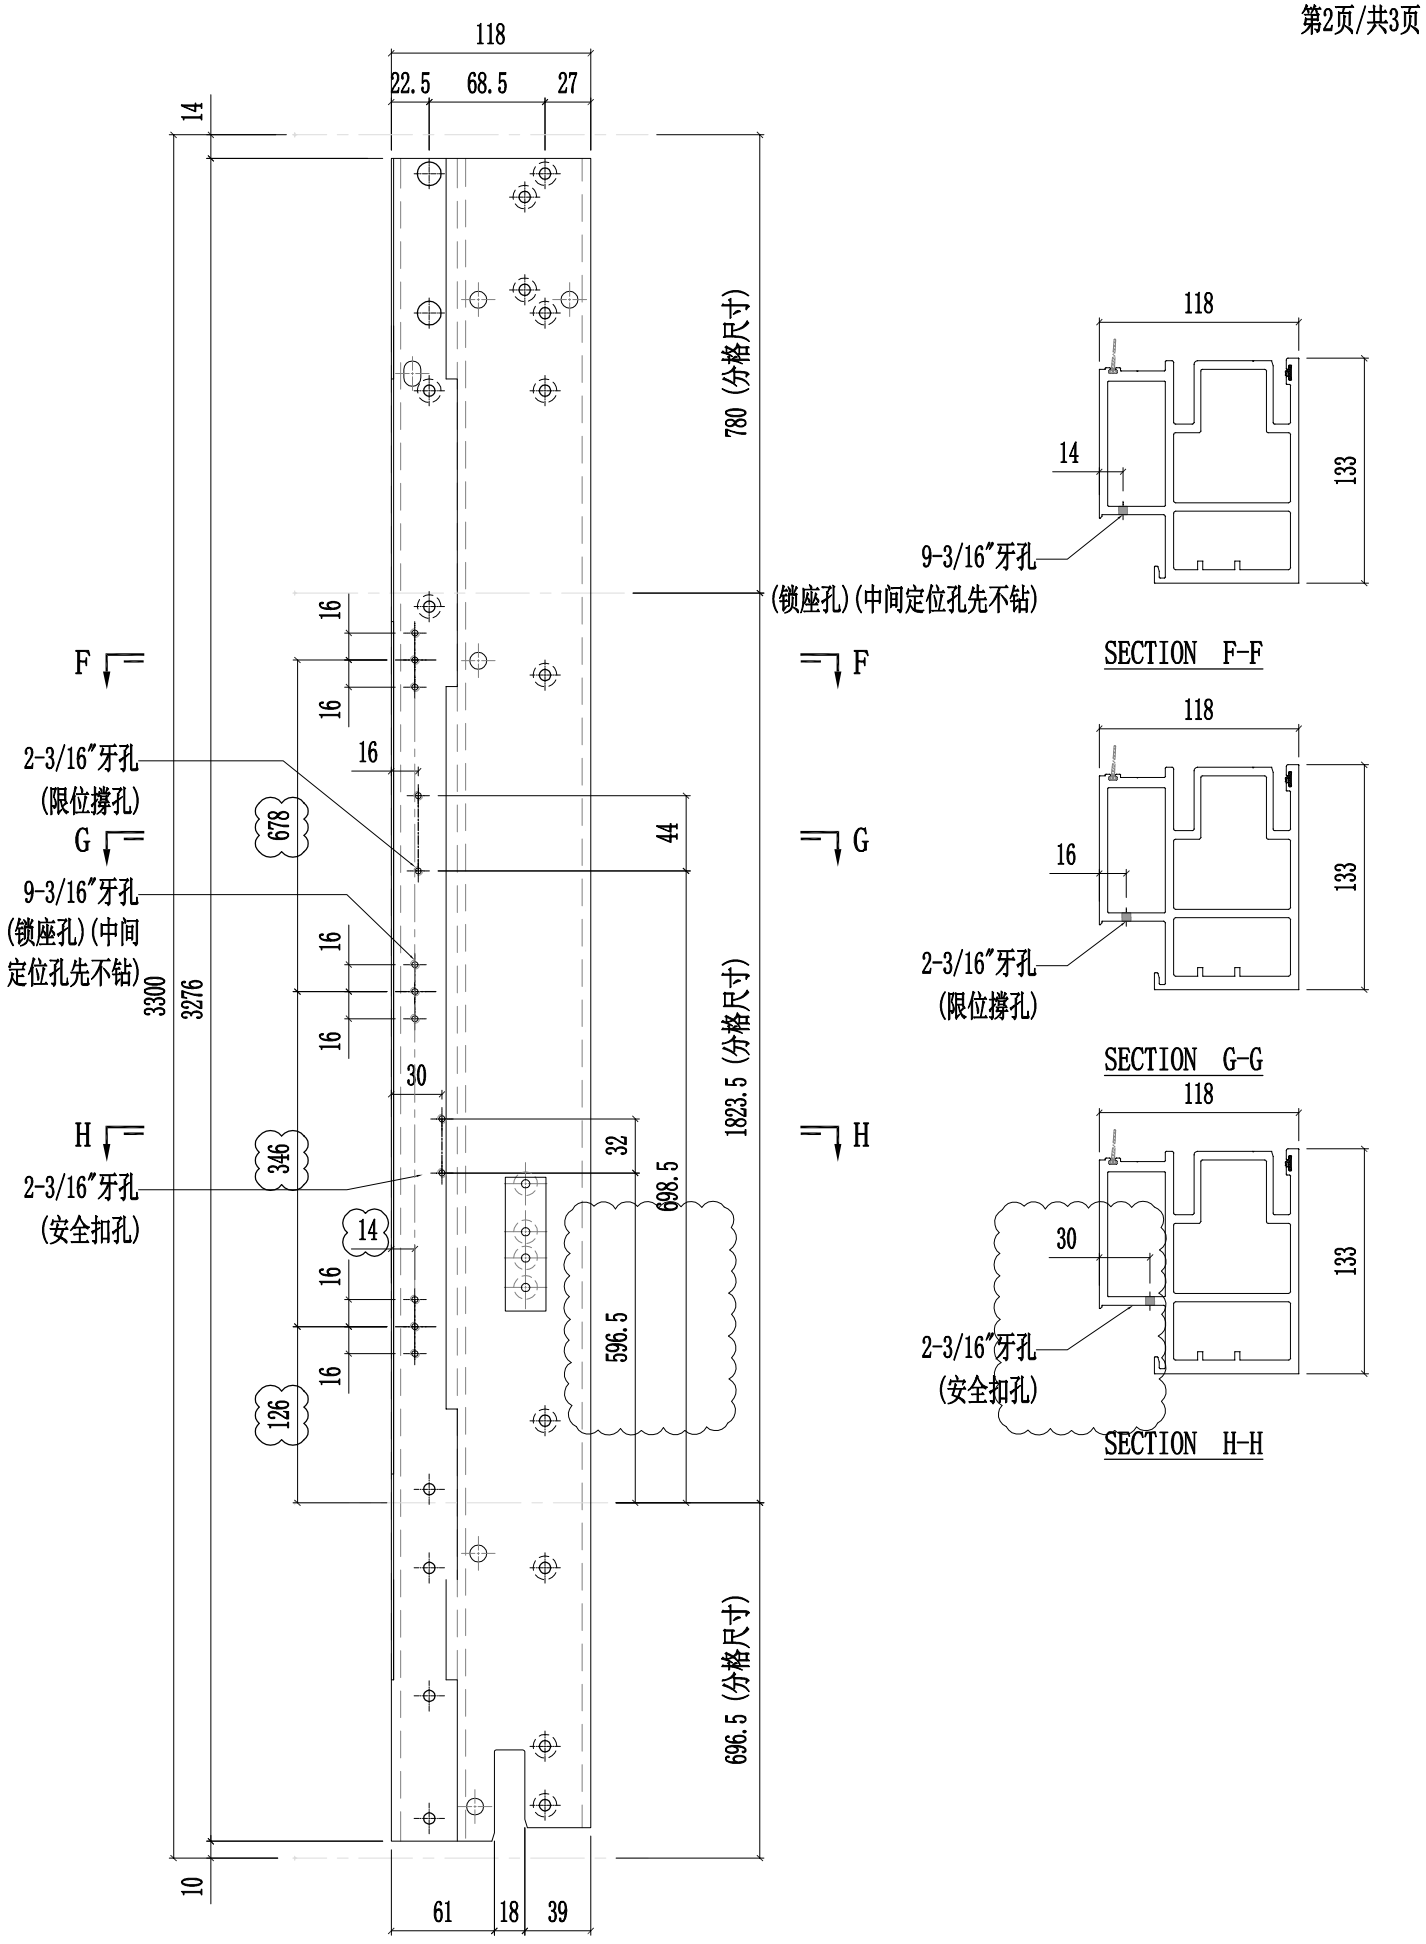


美特鋁質有限公司 MIDI Aluminium Fabricator Ltd.														
								工程號	J857	類別		物料號	-	
								地盘	啟德6552	制圖	陈梓豪	20220211	圖號	X86058-P03
修改	A	B	D	採用	工廠	✓	地盤	-	图纸名称	铝料加工图	復核	練松文	20220213	數量	-
日期	03.16	03.26	05.14	材料颜色		AL2:ECK3X10063S-XF1			材料	X86058	批准	林仁安	20220215	單件重量	- (KG)

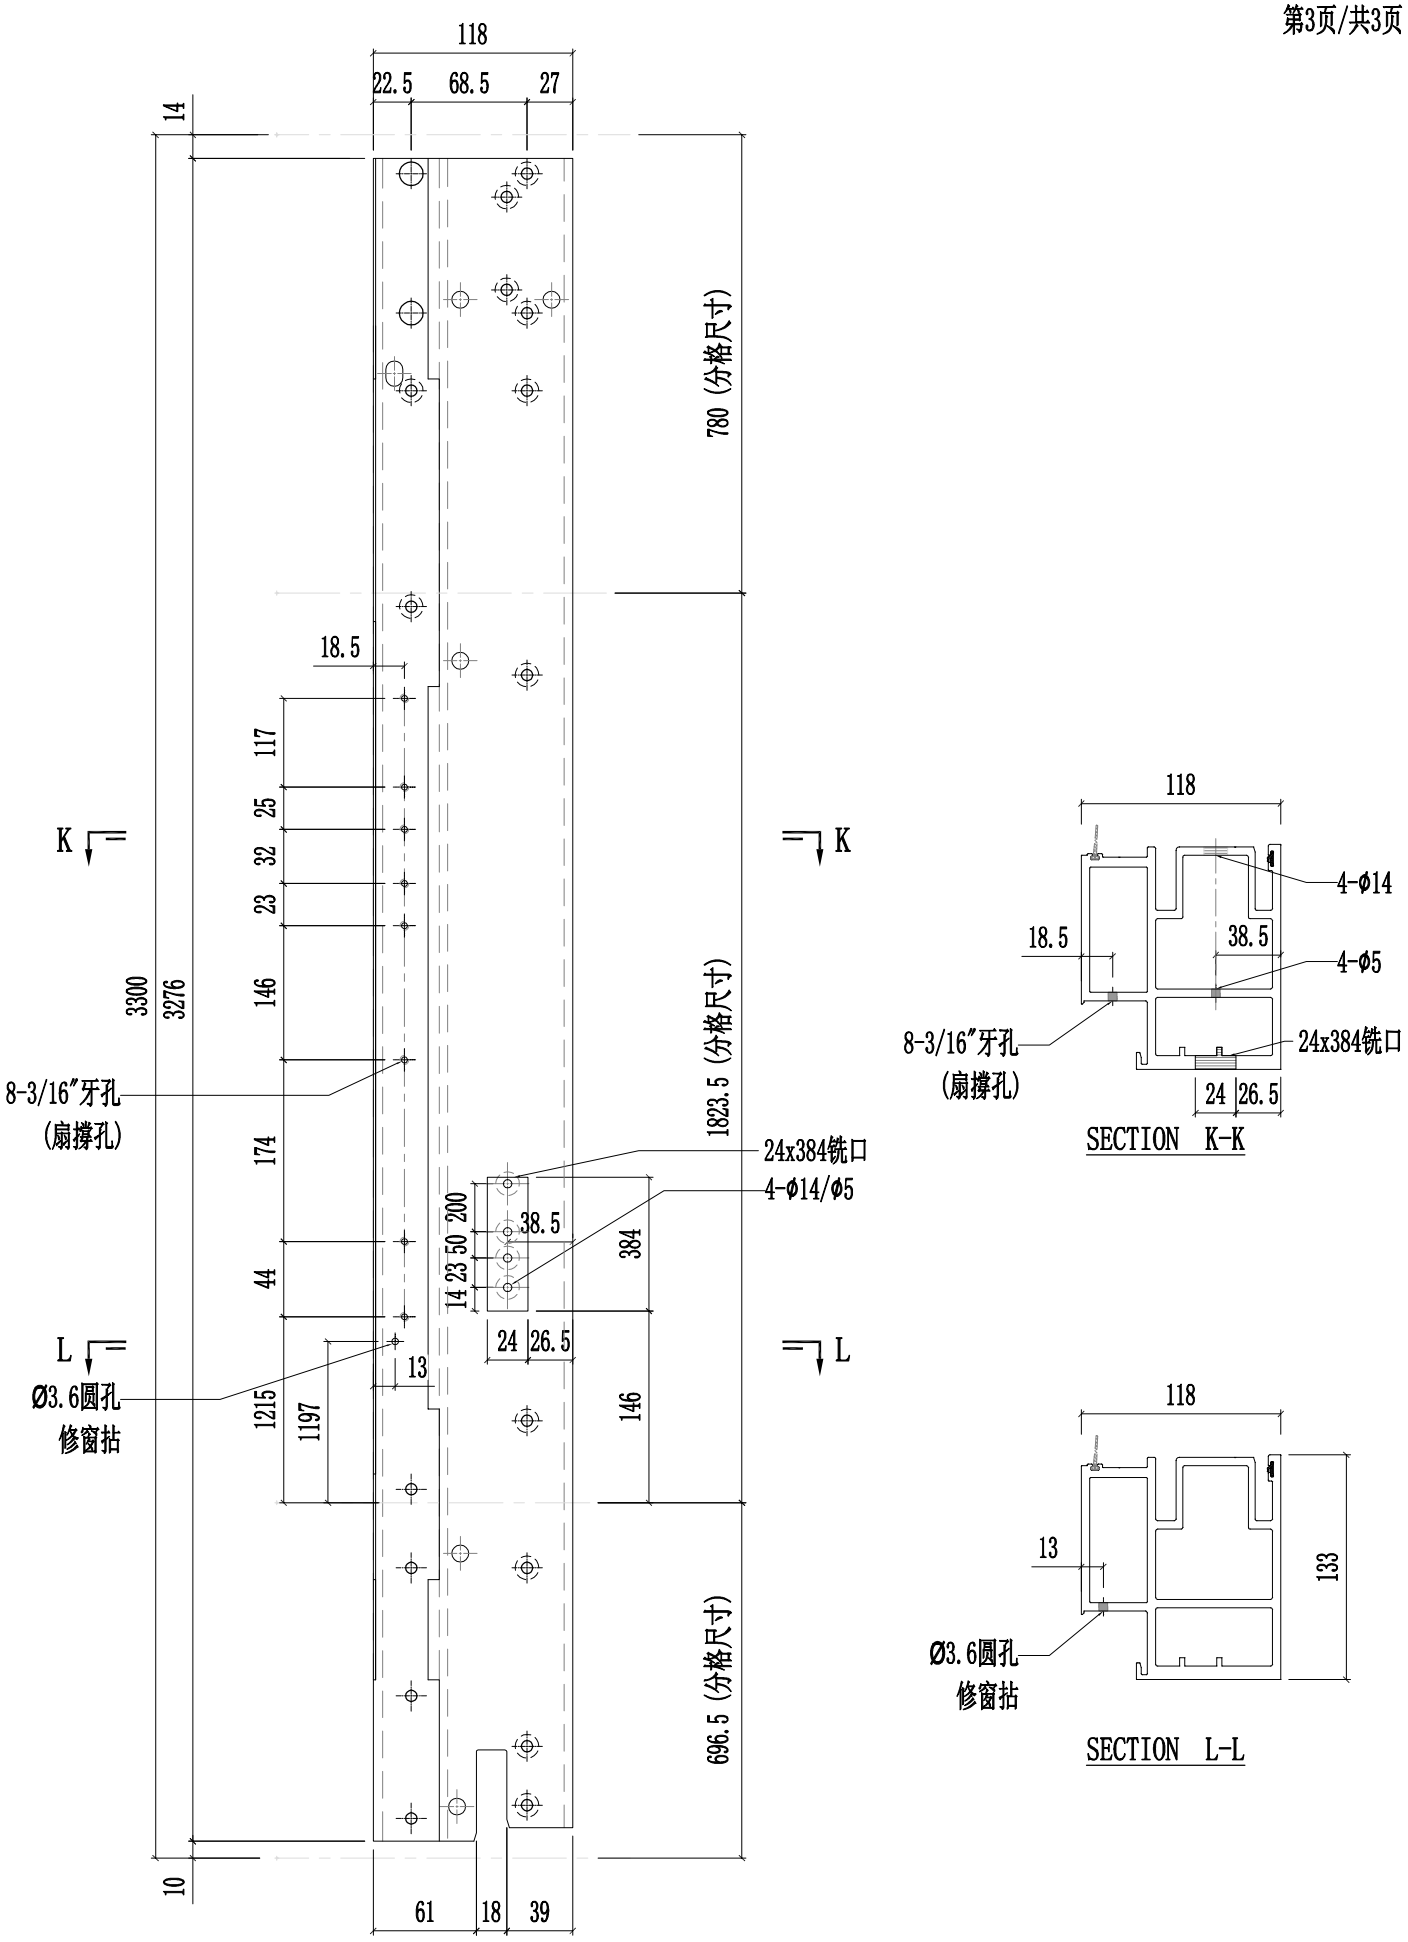


美特鋁質有限公司 MIDI Aluminium Fabricator Ltd.														
修改	A	B	C	採用	工廠	✓	地盤	-	工程號	J857	類別		物料號	-
日期	03.16	03.26	05.14	材料顏色	AL2:ECK3X10063S-XF1				地盤	啟德6552	制圖	陳梓豪 20220211	圖號	X86058-P04
									图纸名称	铝料加工图	復核	練松文 20220213	數量	-
									材料	X86058	批准	林仁安 20220215	單件重量	- (KG)

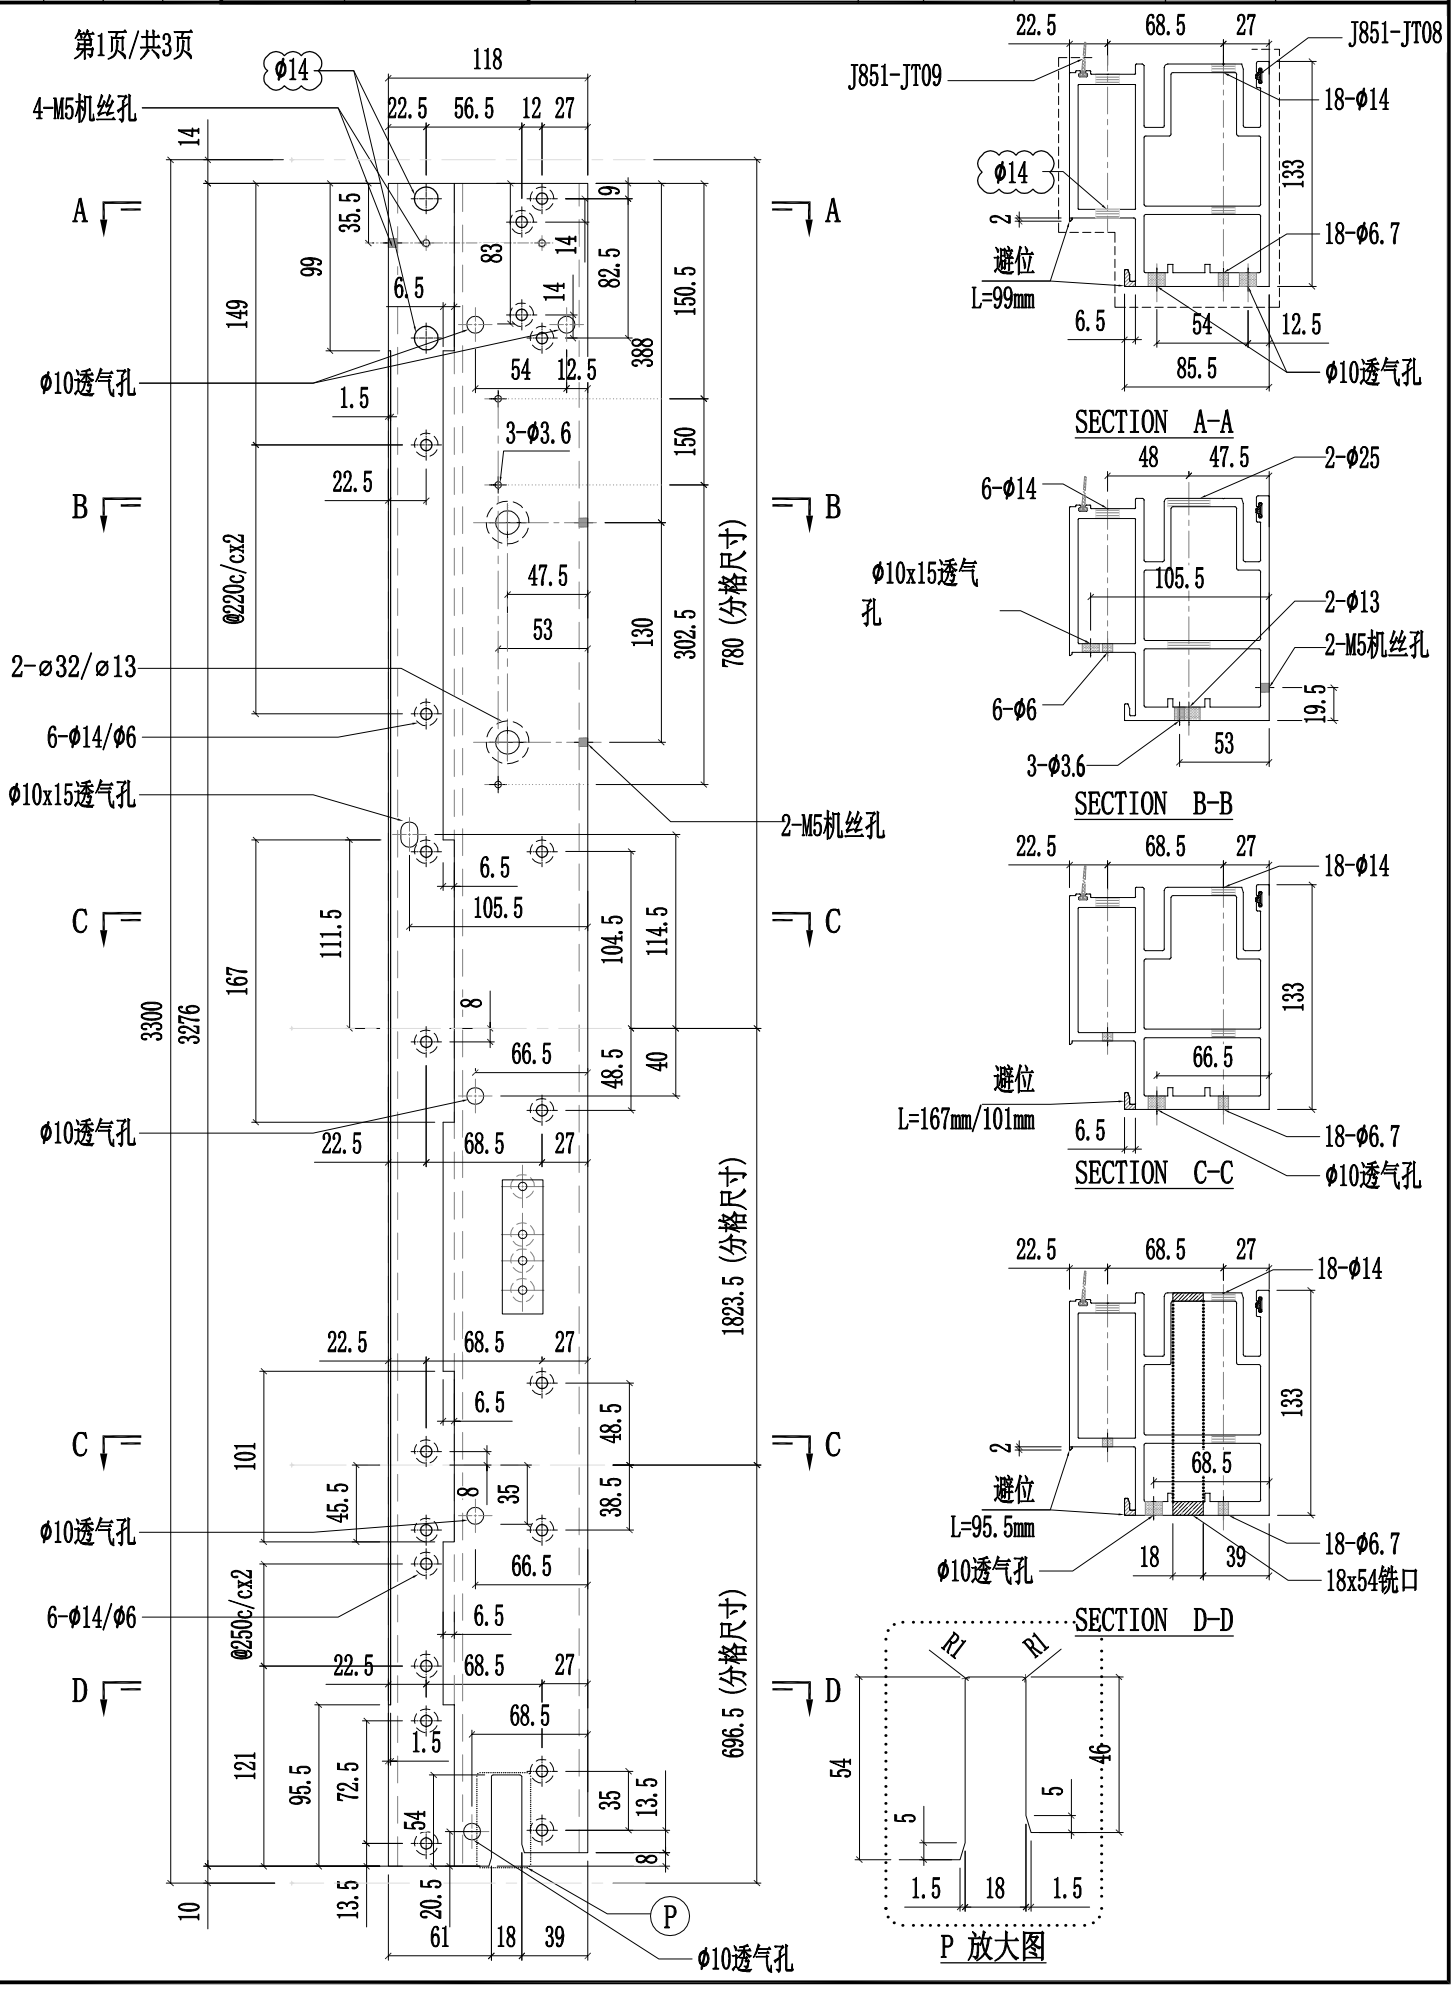


美特鋁質有限公司 MIDI Aluminium Fabricator Ltd.													
修改	A	B	C	採用	工廠	✓	地盤	-	工程號	J857	類別		物料號	-
日期	03.16	03.26	05.14	材料顏色	AL2:ECK3X10063S-XF1				地盤	啟德6552	制圖	陈梓豪 20220211	圖號	X86058-P04
									图纸名称	铝料加工图	復核	練松文 20220213	數量	-
									材料	X86058	批准	林仁安 20220215	單件重量	- (KG)

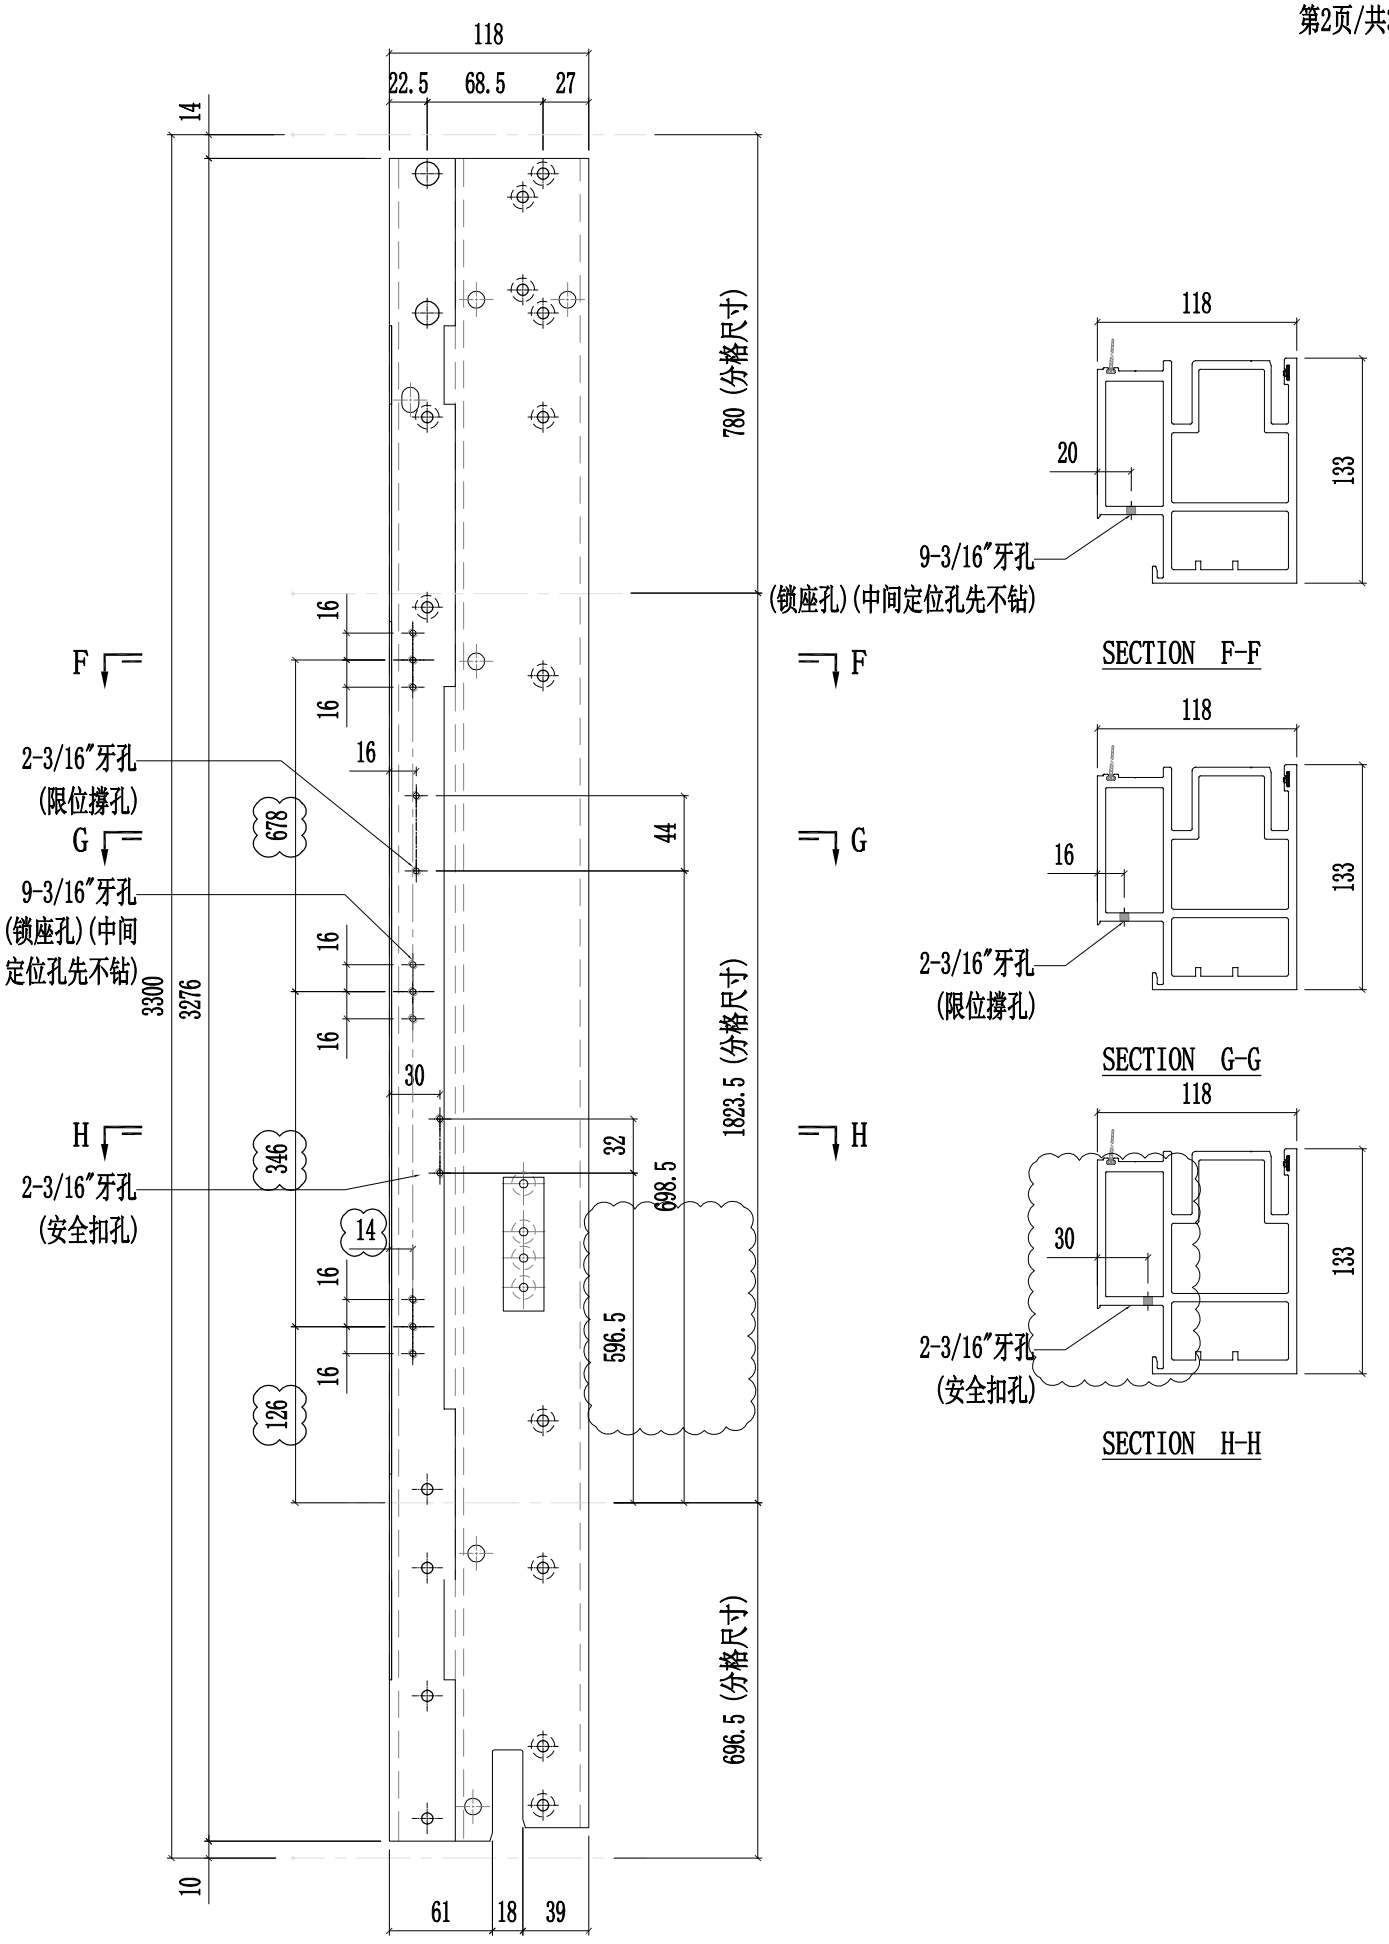


美特鋁質有限公司 MIDI Aluminium Fabricator Ltd.														
								工程號	J857	類別		物料號	-	
								地盤	啟德6552	制圖	陈梓豪	20220211	圖號	X86058-P04
修改	A	B	C	採用	工廠	✓	地盤	图纸名称	铝料加工图	復核	練松文	20220213	數量	-
日期	03.16	03.26	05.14	材料顏色		AL2:ECK3X10063S-XF1		材料	X86058	批准	林仁安	20220215	單件重量	- (KG)

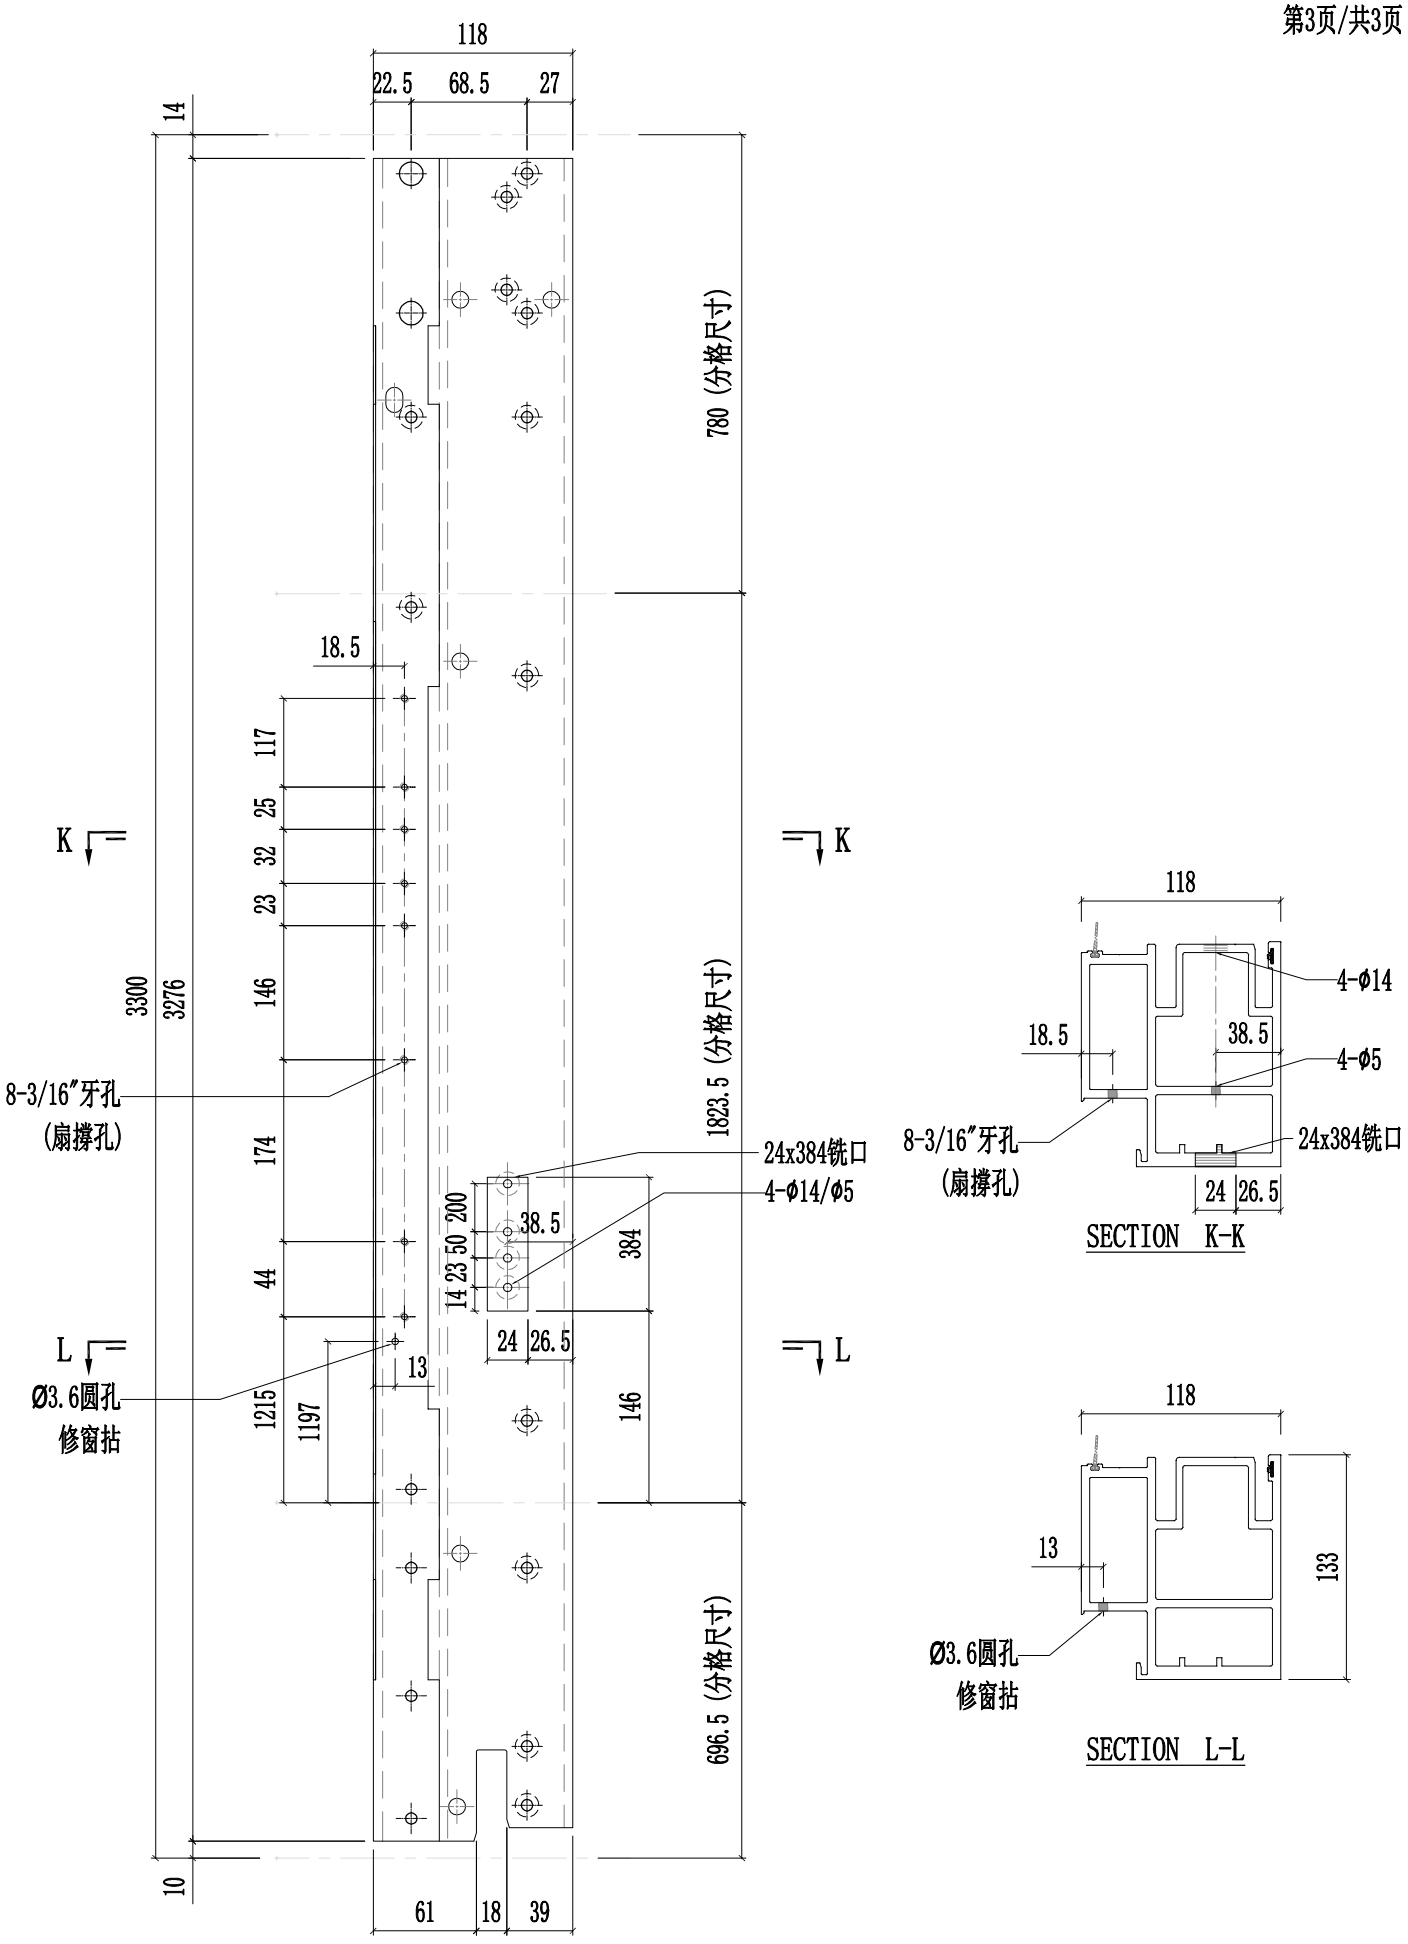


美特鋁質有限公司 MIDI Aluminium Fabricator Ltd.														
								工程號	J857	類別		物料號	-	
								地盘	啟德6552	制圖	陈梓豪 20220211	圖號	X86058-P05	
修改	A	B	C	採用	工廠	✓	地盤	-	图纸名称	铝料加工图	復核	練松文 20220213	數量	-
日期	03.16	03.26	05.14	材料颜色		AL2:ECK3X10063S-XF1			材料	X86058	批准	林仁安 20220215	單件重量	- (KG)

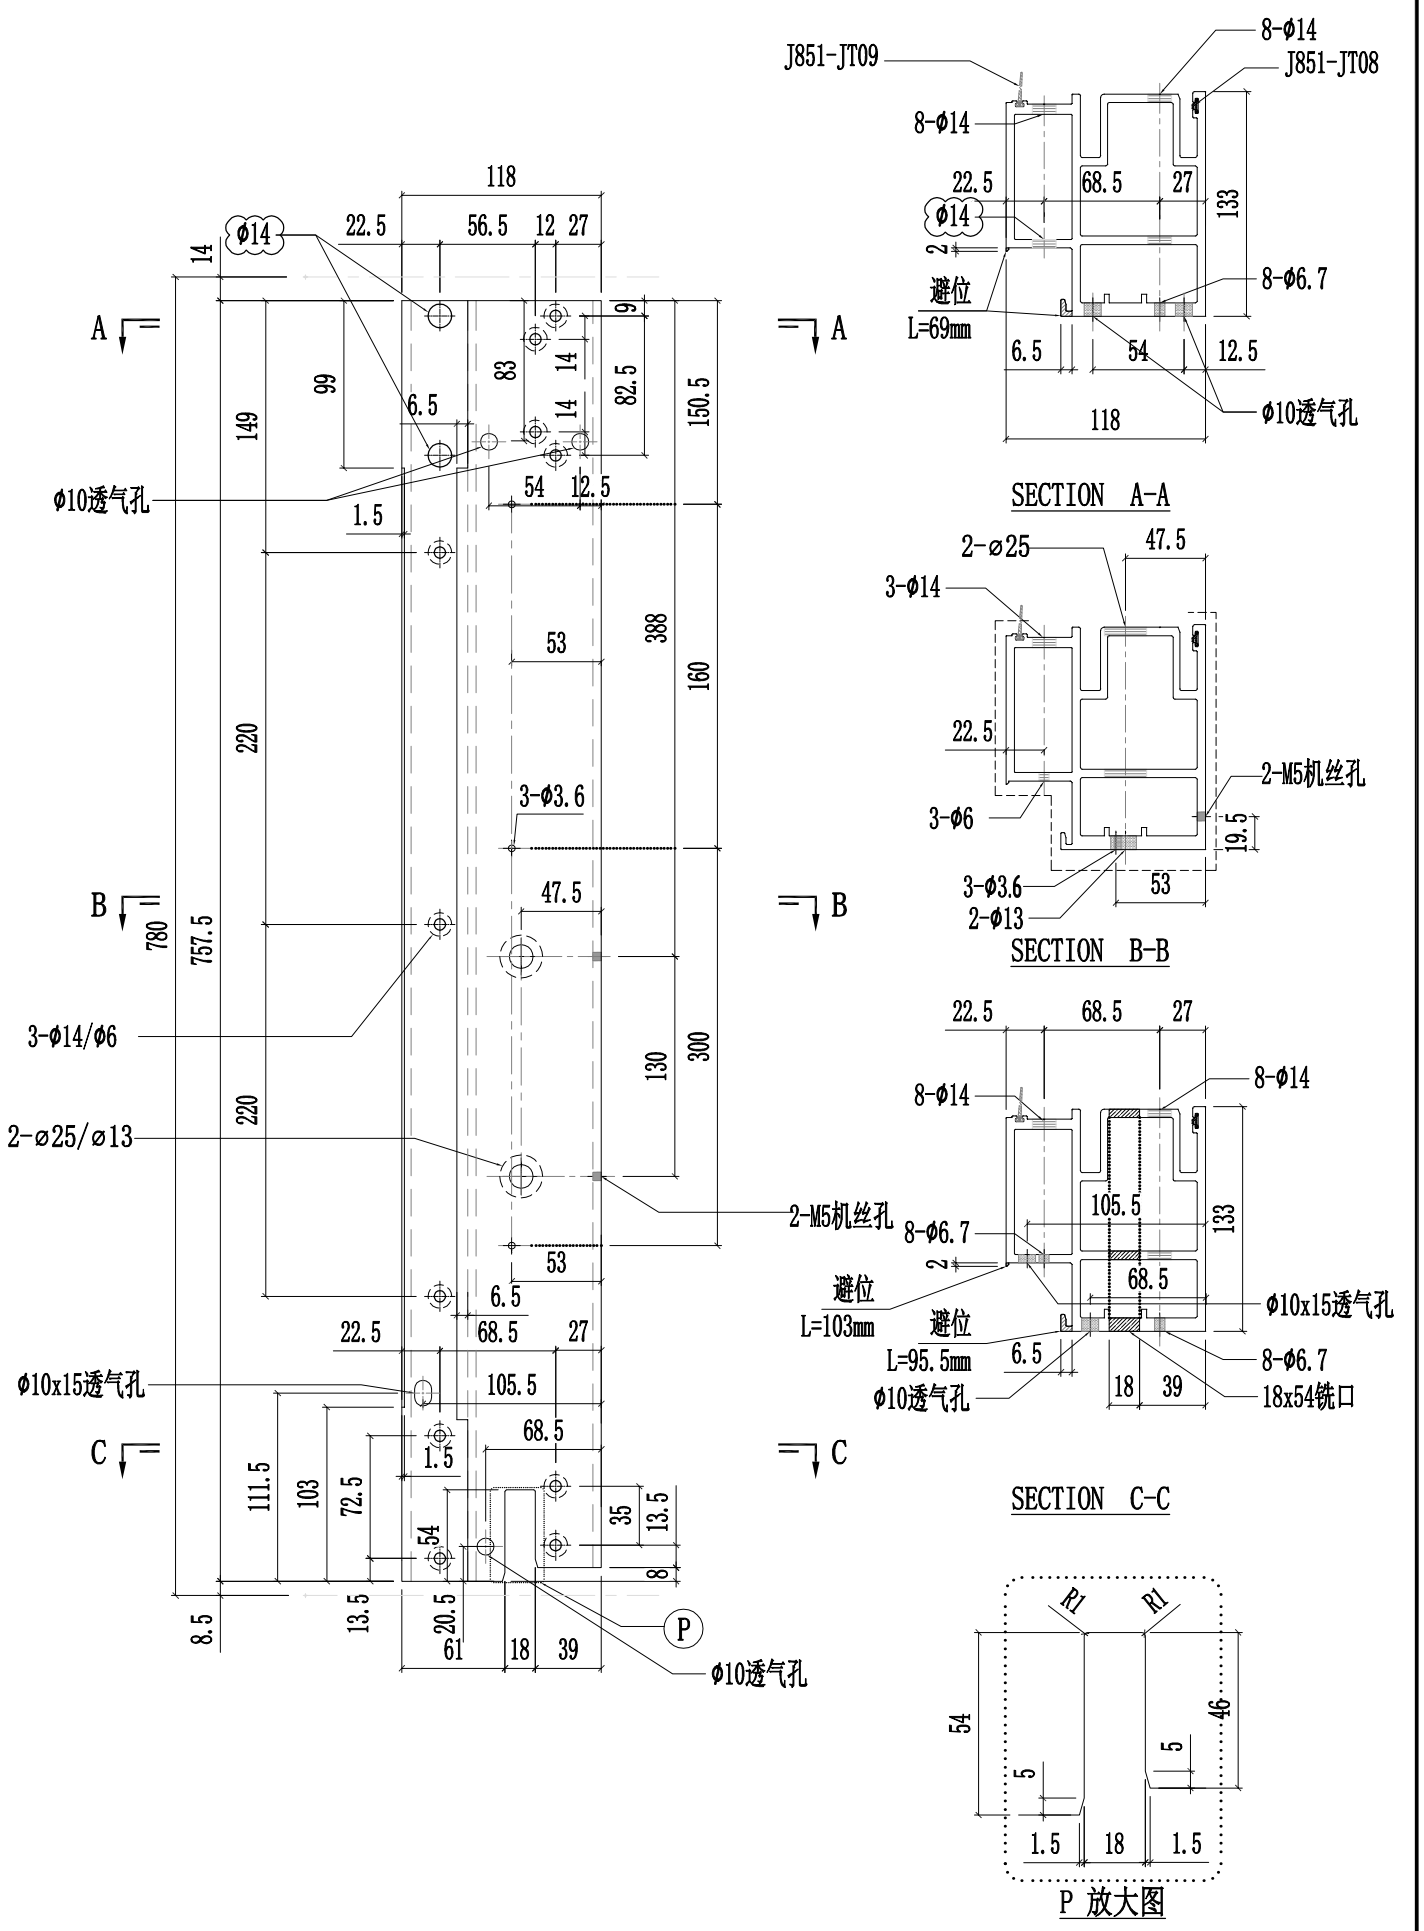



美特鋁質有限公司 MIDI Aluminium Fabricator Ltd.												
						工程號	J857	類別		物料號	-	
						地盤	啟德6552	制圖	陳梓豪 20220211	圖號	X86075-P03	
修改	A	B		採用	工廠 ✓	地盤 -	图纸名称	铝料加工图	復核	練松文 20220213	數量	-
日期	03.16	05.12		材料颜色	AL2:ECK3X10063S-XF1		材料	X86075	批准	林仁安 20220215	單件重量	- (KG)

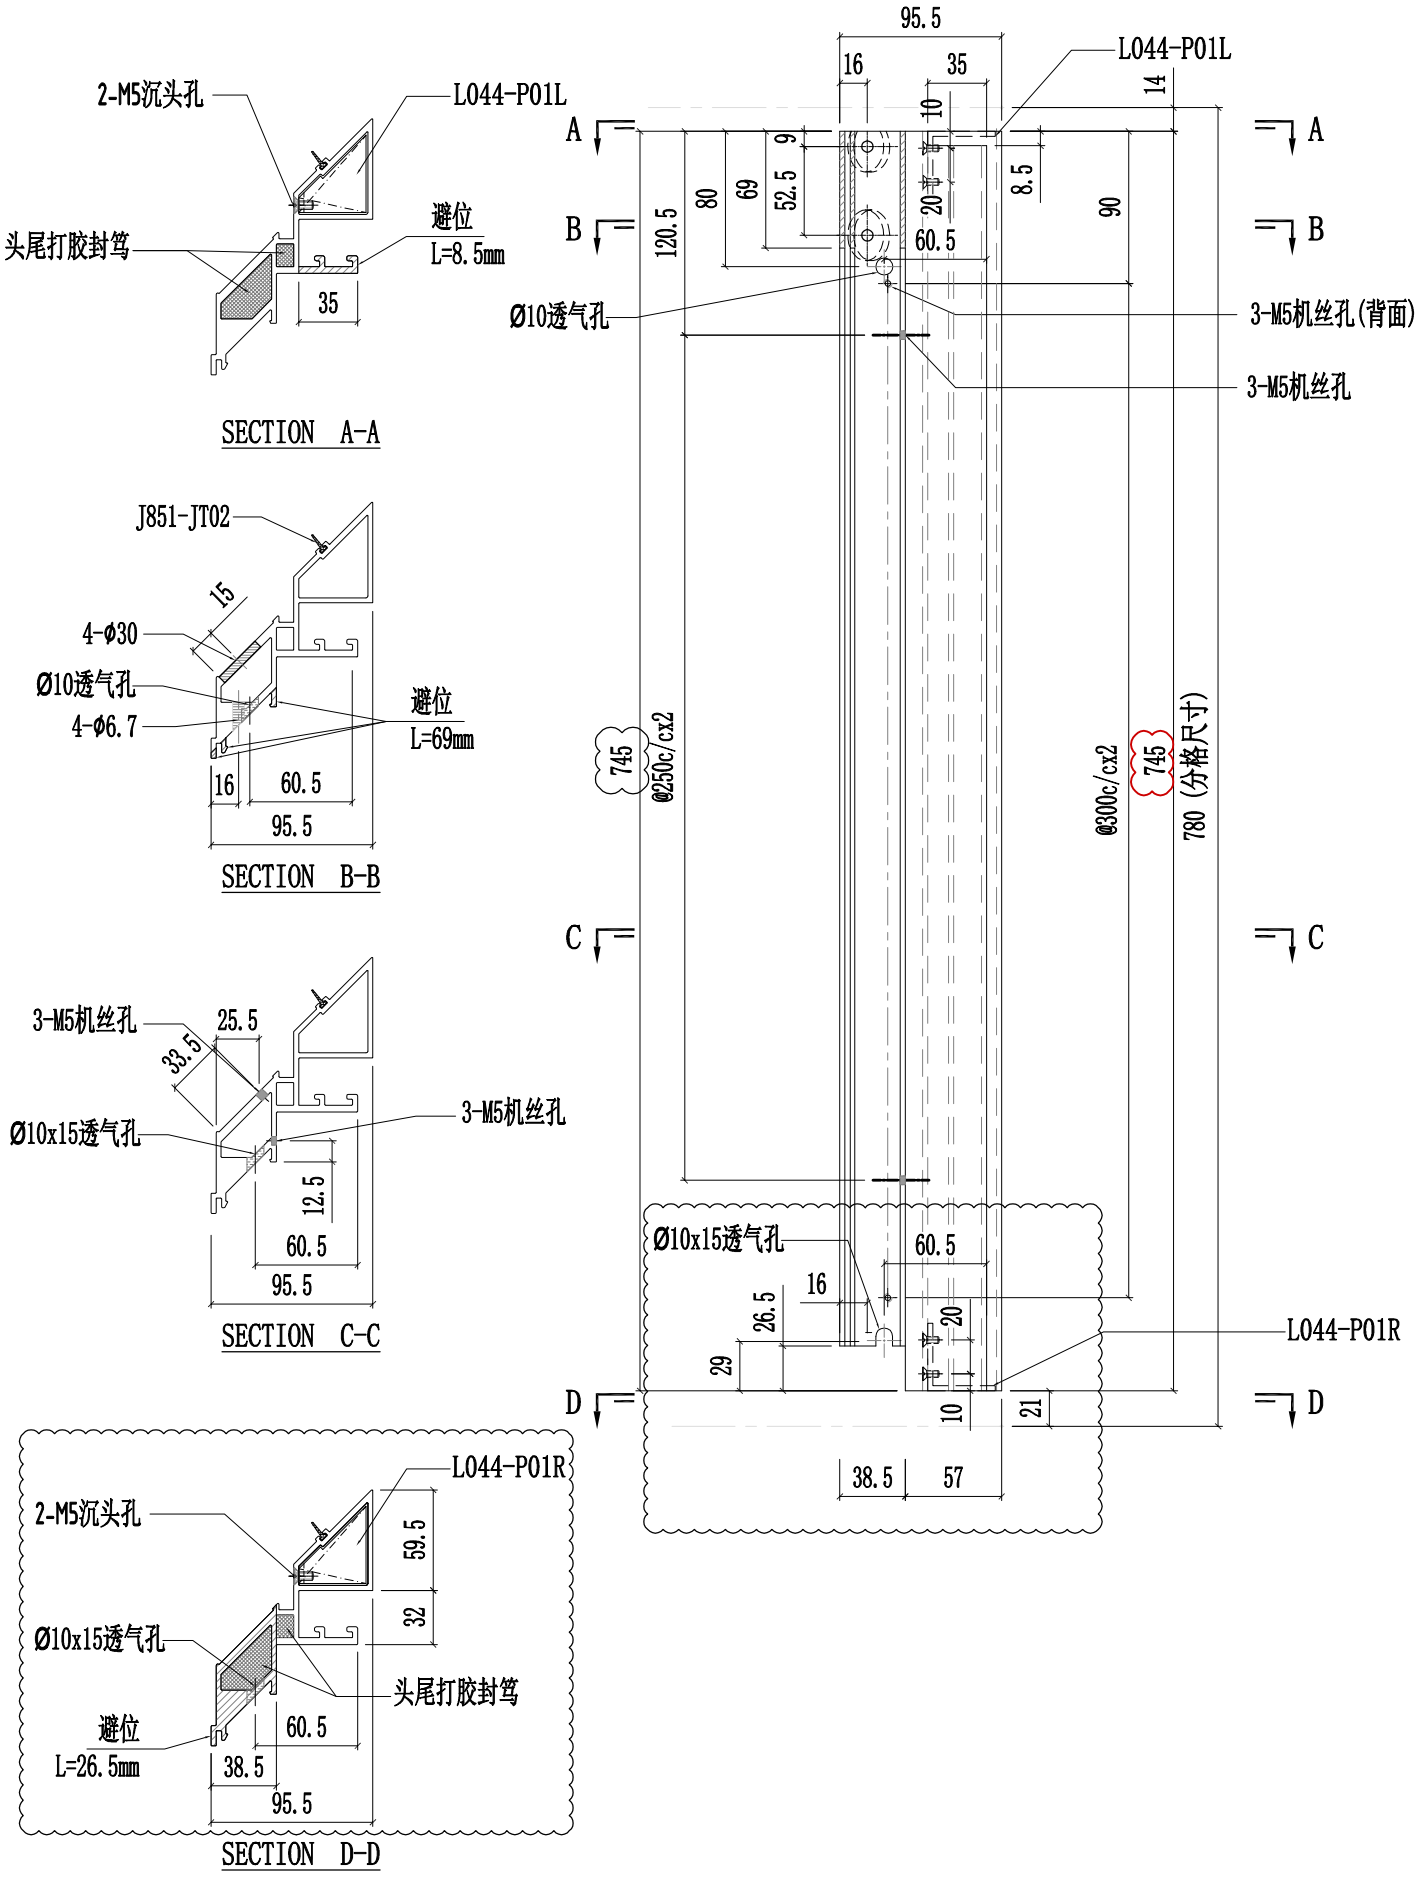


美特鋁質有限公司 MIDI Aluminium Fabricator Ltd.											
修改	A	B		採用	工廠	✓	地盤	-	工程號	J857	類別		物料號	-		
日期	03.16	05.12		材料顏色	AL2:ECK3X10063S-XF1				地盤	啟德6552	制圖	陈梓豪	20220211	圖號	X86075-P04
									图纸名称	铝料加工图	復核	練松文	20220213	數量	-
									材料	X86075	批准	林仁安	20220215	單件重量	- (KG)

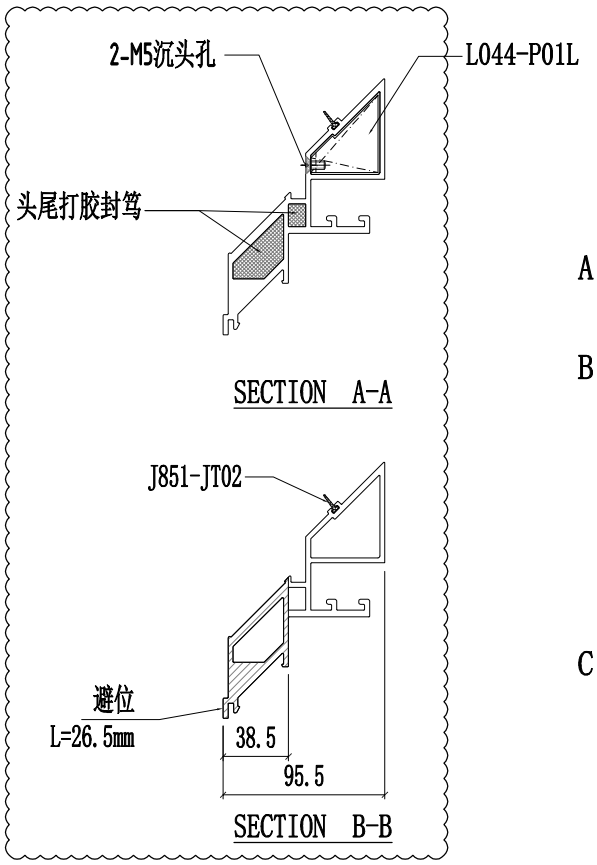


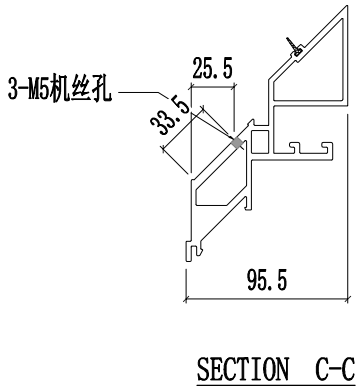

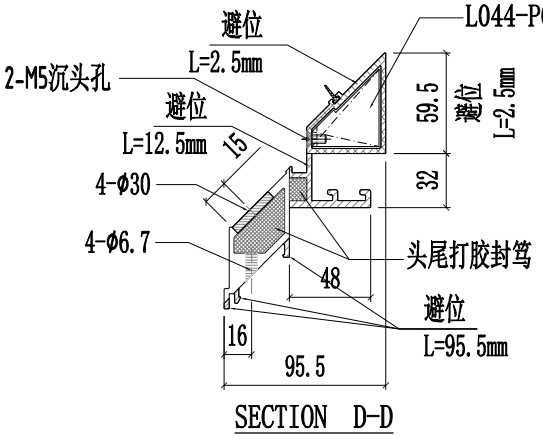

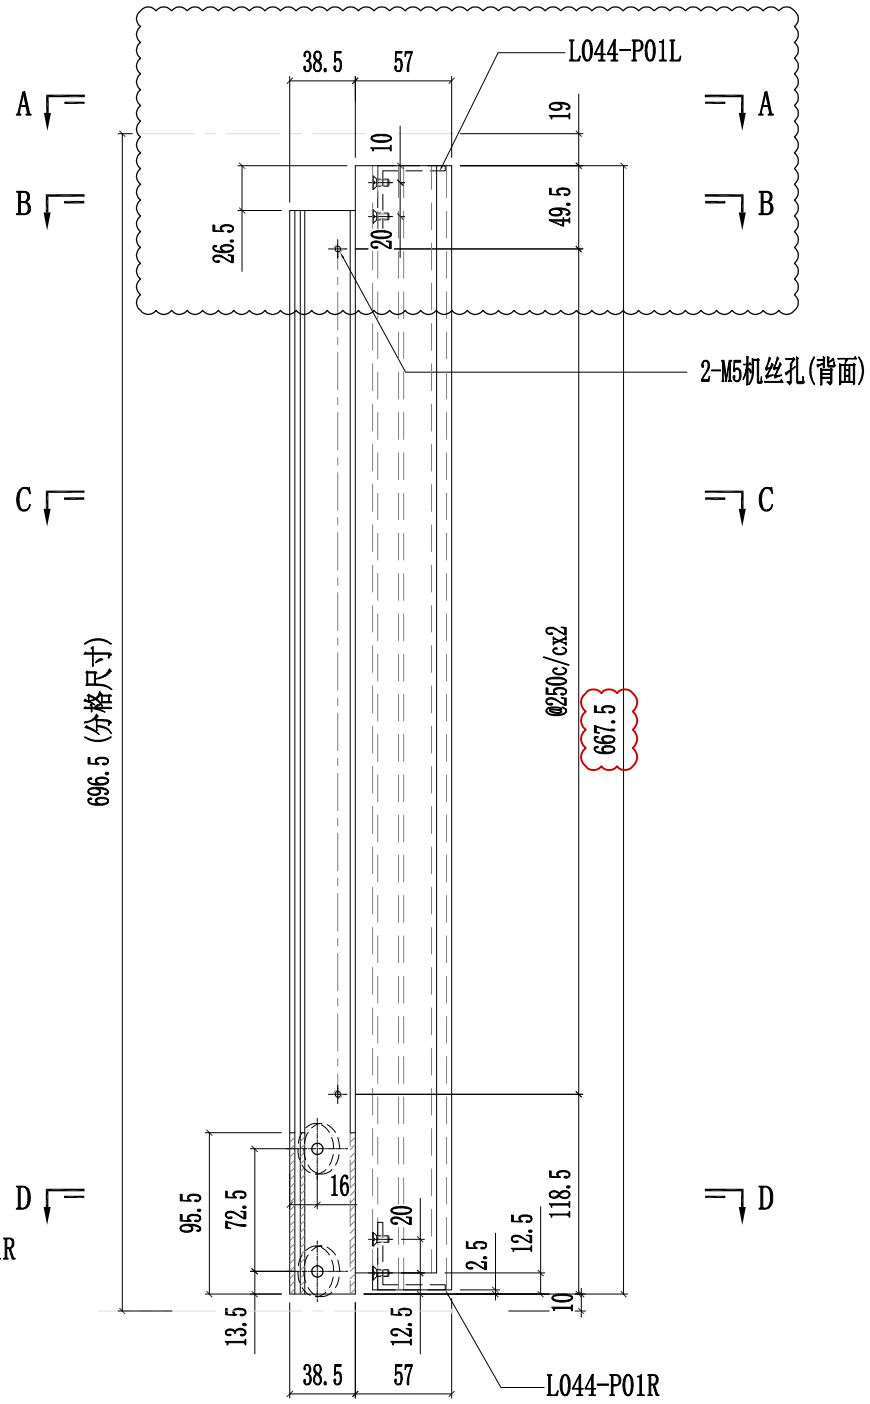


美特鋁質有限公司 MIDI Aluminium Fabricator Ltd.											
						工程號	J857	類別		物料號	-		
						地盤	啟德6552	制圖	陈梓豪	20220211	圖號	X86075-P11
修改	A	B		採用	工廠	✓	地盤	-	图纸名称	铝料加工图	復核	練松文	20220213	數量	-
日期	03.16	05.12		材料颜色		AL2:ECK3X10063S-XF1			材料	X86075	批准	林仁安	20220215	單件重量	- (KG)

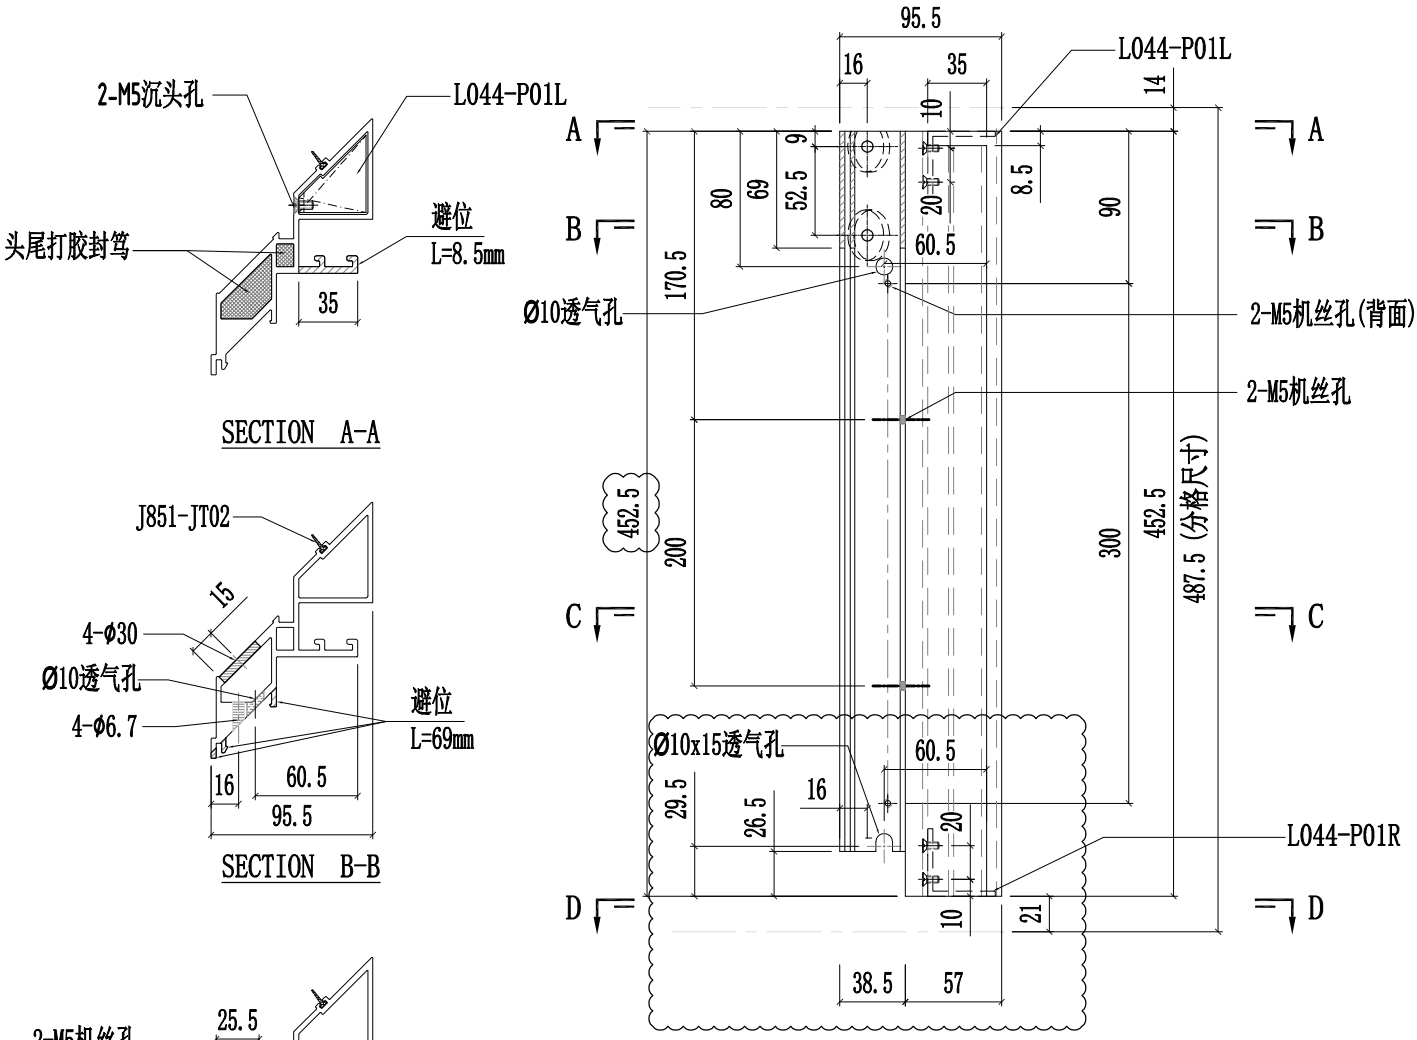


SECTION A-A

SECTION B-B

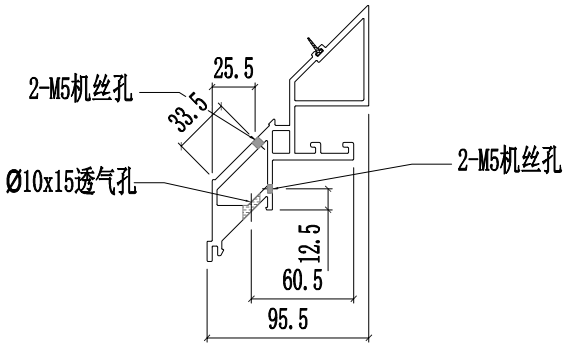


SECTION C-C

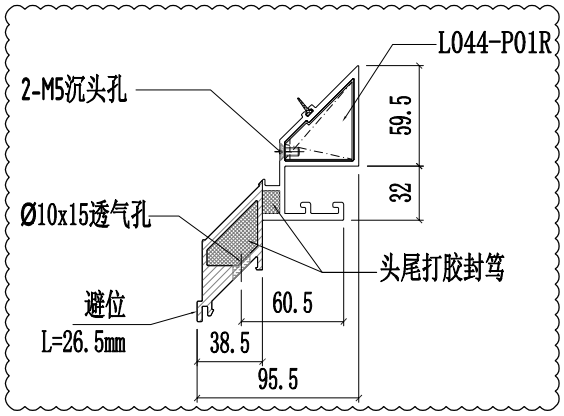


SECTION D-D


美特鋁質有限公司 MIDI Aluminium Fabricator Ltd.													
							工程號	J857	類別		物料號	-	
							地盘	啟德6552	制圖	陈梓豪 20220211	圖號	X86075-P17	
修改	A	B		採用	工廠	✓	地盤	-	图纸名称	铝料加工图	復核	練松文 20220213	數量	-	
日期	03.16	05.12		材料颜色		AL2:ECK3X10063S-XF1			材料	X86075	批准	林仁安 20220215	單件重量	-	(KG)

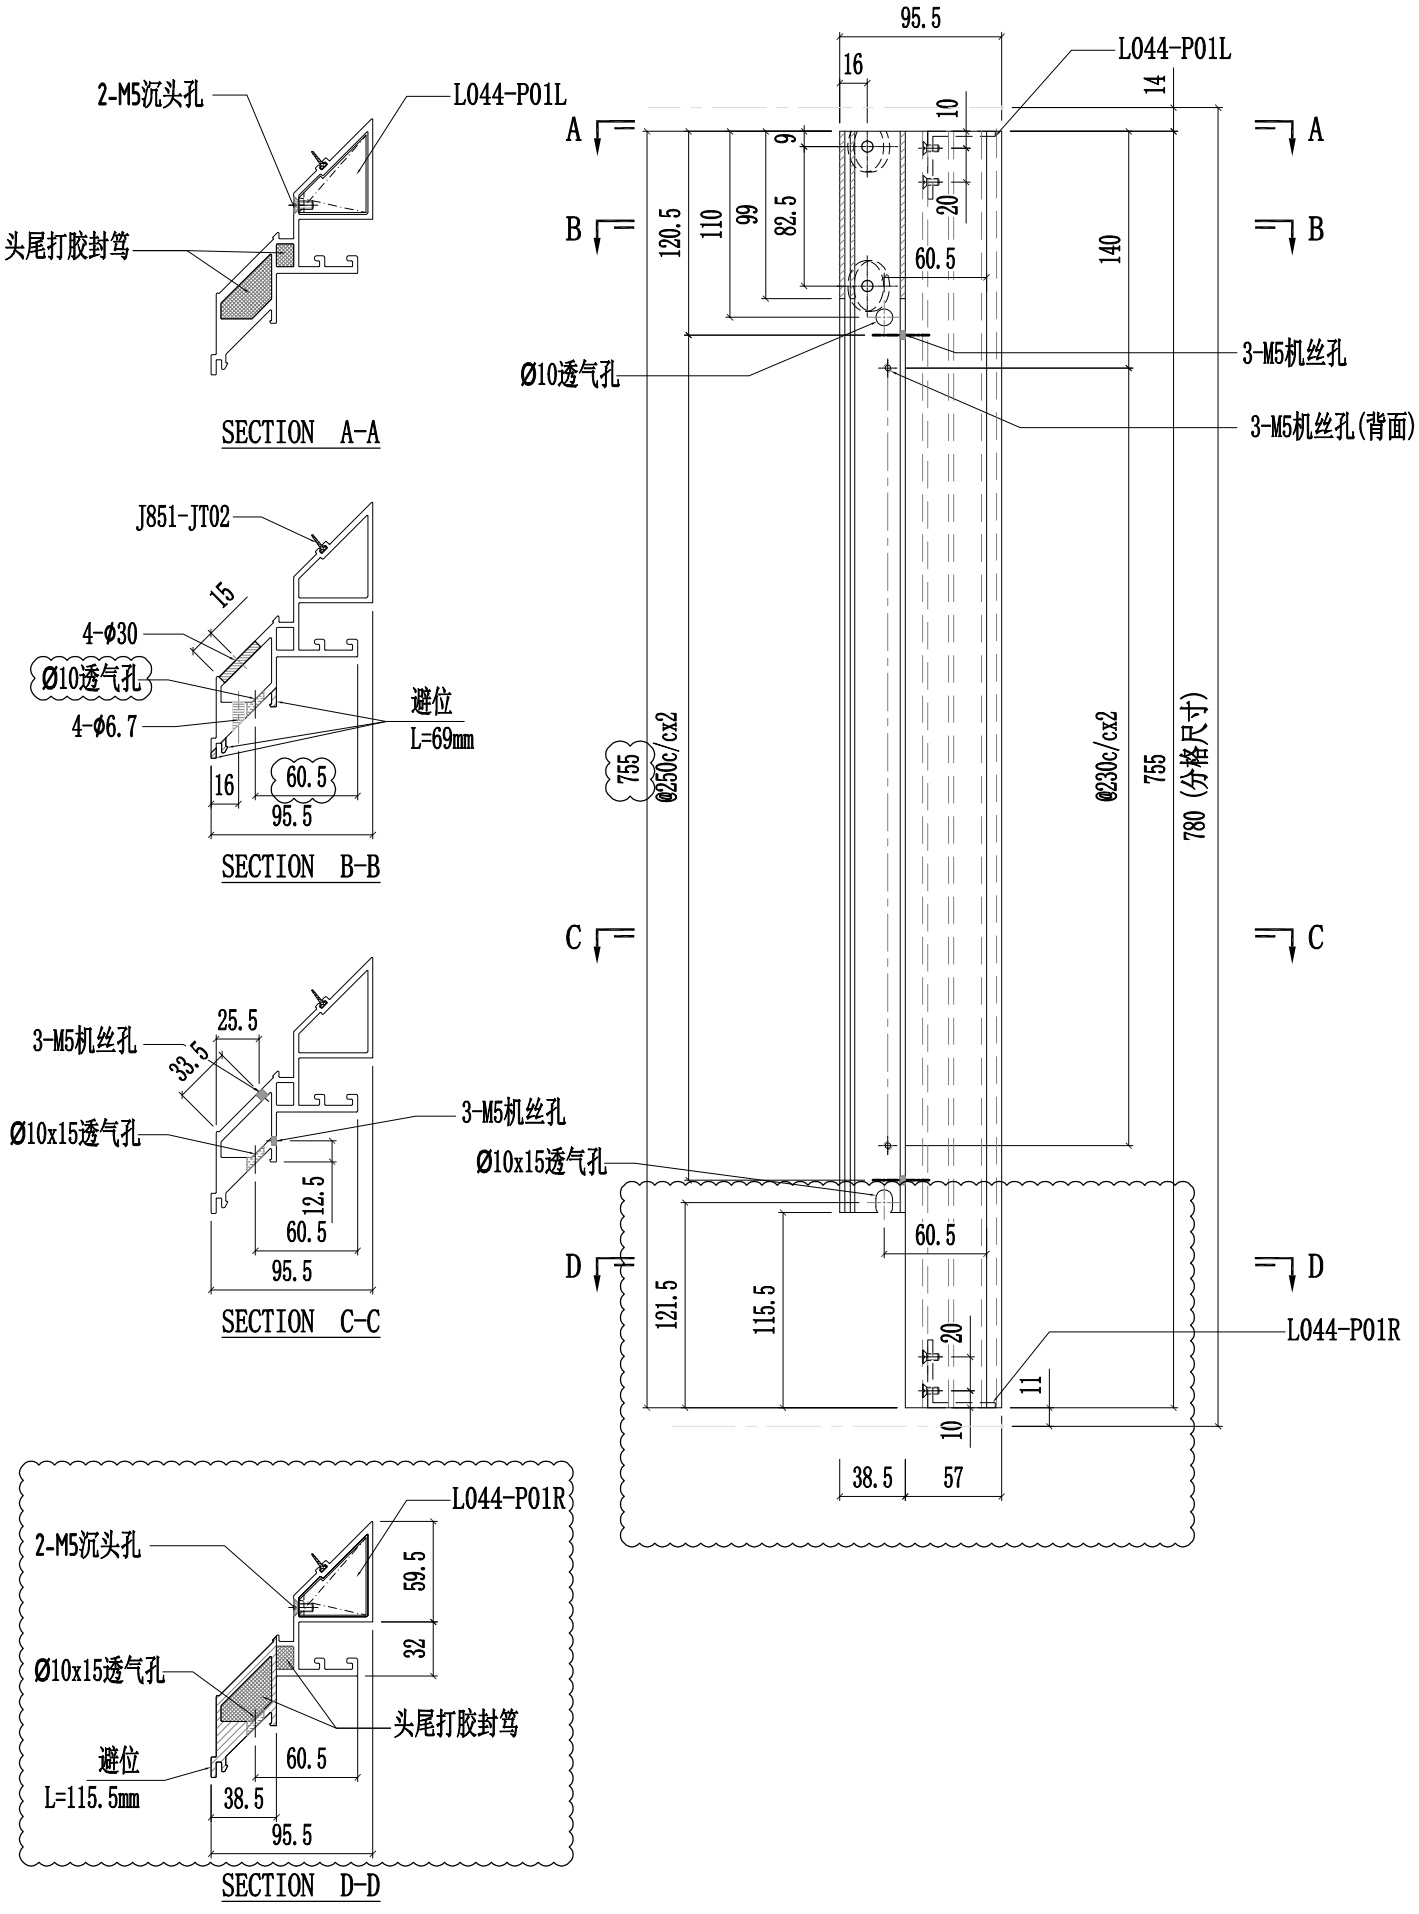


美特鋁質有限公司 MIDI Aluminium Fabricator Ltd.													
							工程號	J857	類別		物料號	-	
							地盤	啟德6552	制圖	陈梓豪 20220211	圖號	X86075-P20	
修改	A	B		採用	工廠	✓	地盤	-	图纸名称	铝料加工图	復核	練松文 20220213	數量	-	
日期	03.16	05.12		材料颜色		AL2:ECK3X10063S-XF1	材料	X86075	批准	林仁安 20220215	單件重量	-	(KG)

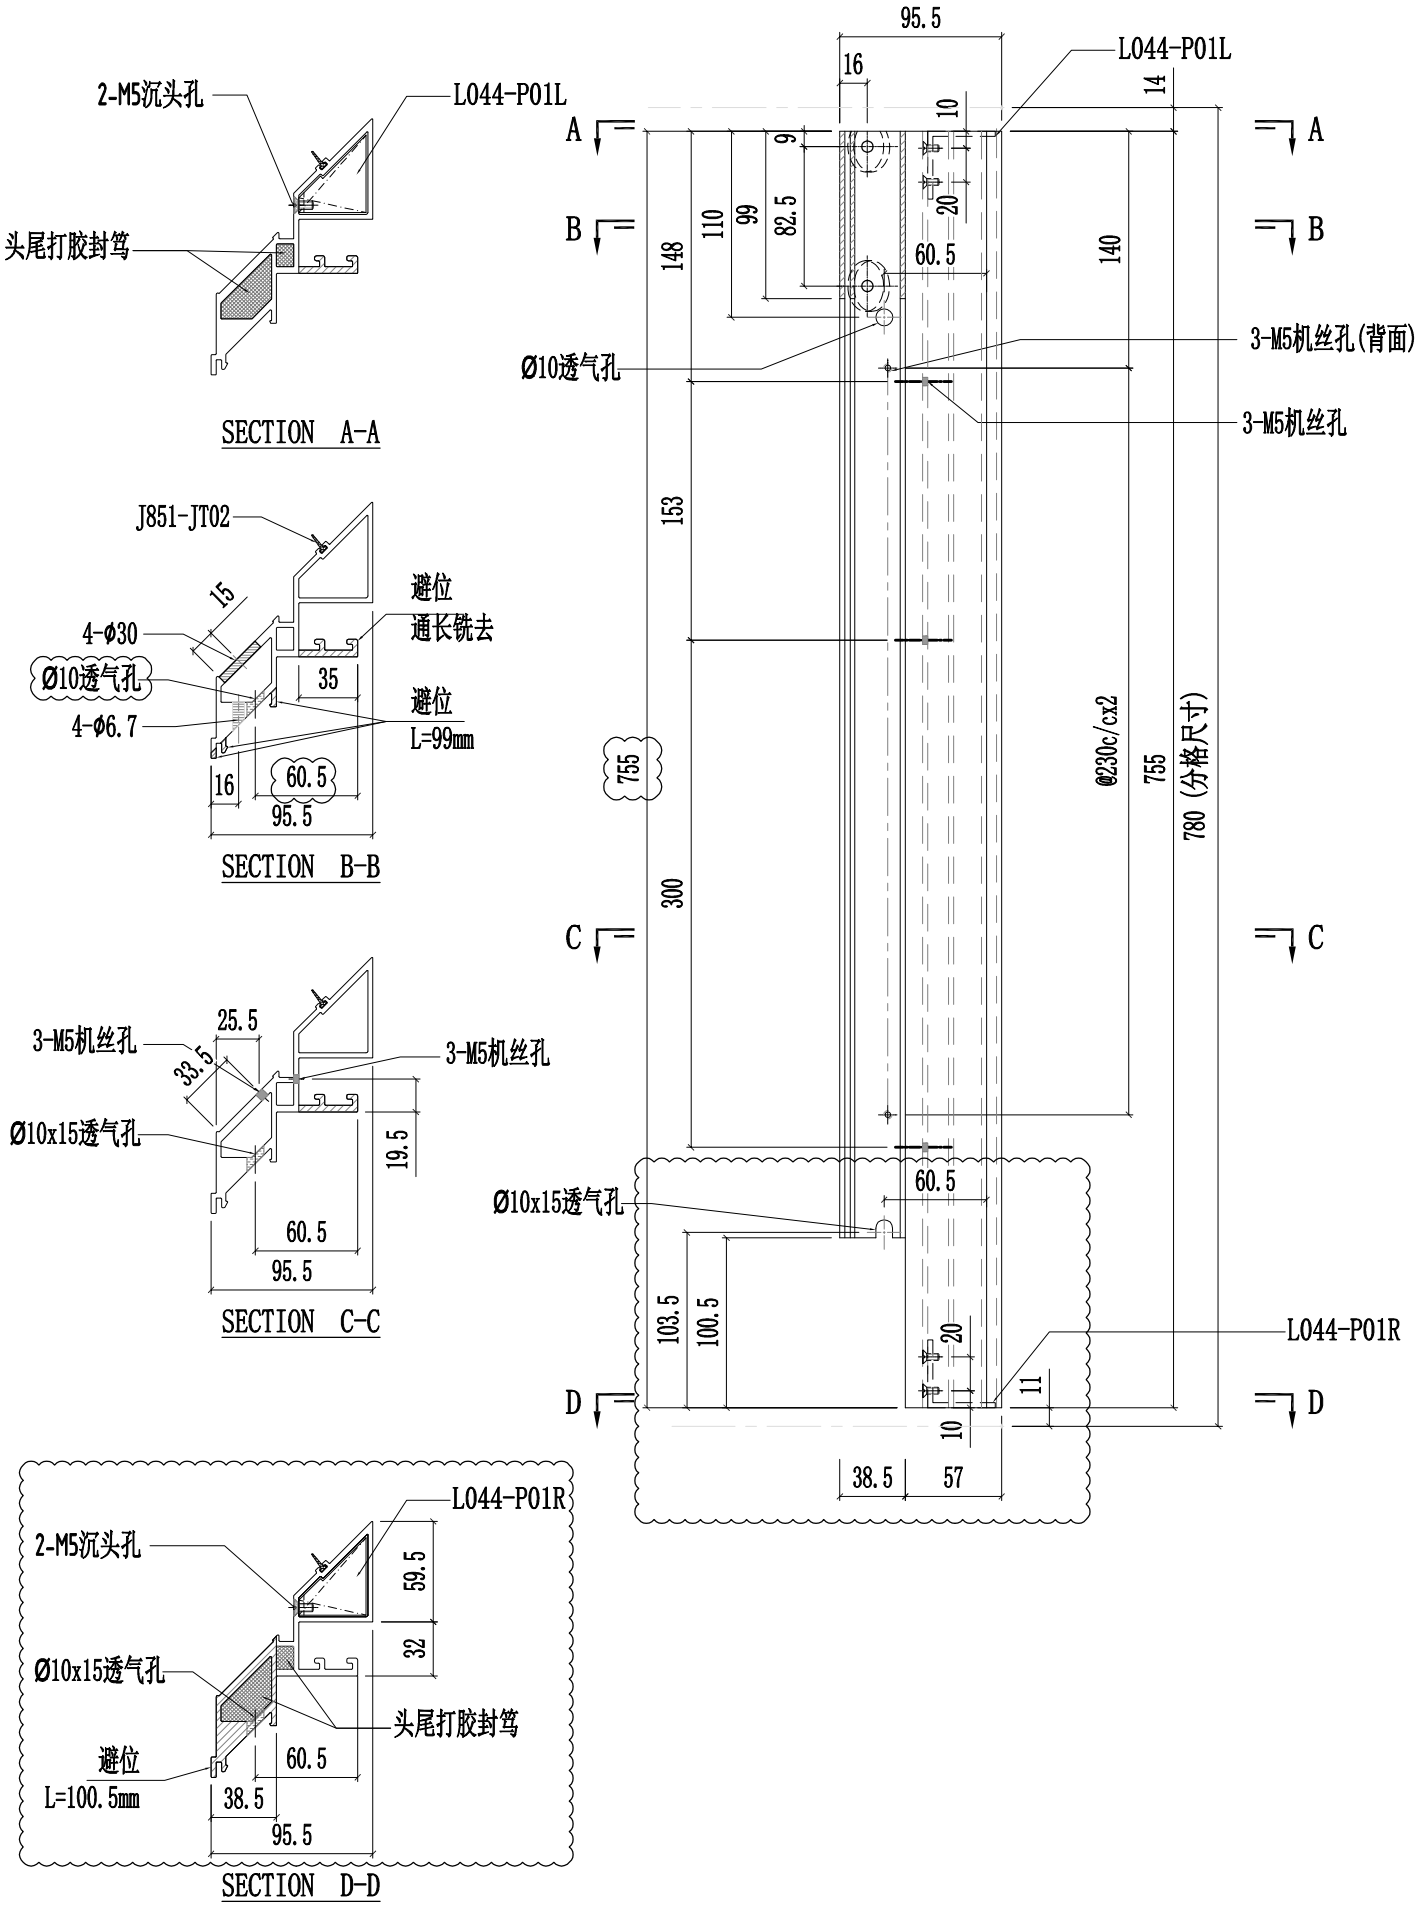


美特鋁質有限公司 MIDI Aluminium Fabricator Ltd.													
修改	A	B	C	採用	工廠	✓	地盤	-	工程號	J857	類別		物料號	-	
日期	03.16	03.26	05.12	材料顏色	AL2:ECK3X10063S-XF1				地盤	啟德6552	制圖	陳梓豪 20220211	圖號	X86076-P01	
									图纸名称	铝料加工图	復核	練松文 20220213	數量	-	
									材料	X86076	批准	林仁安 20220215	單件重量	-	(KG)

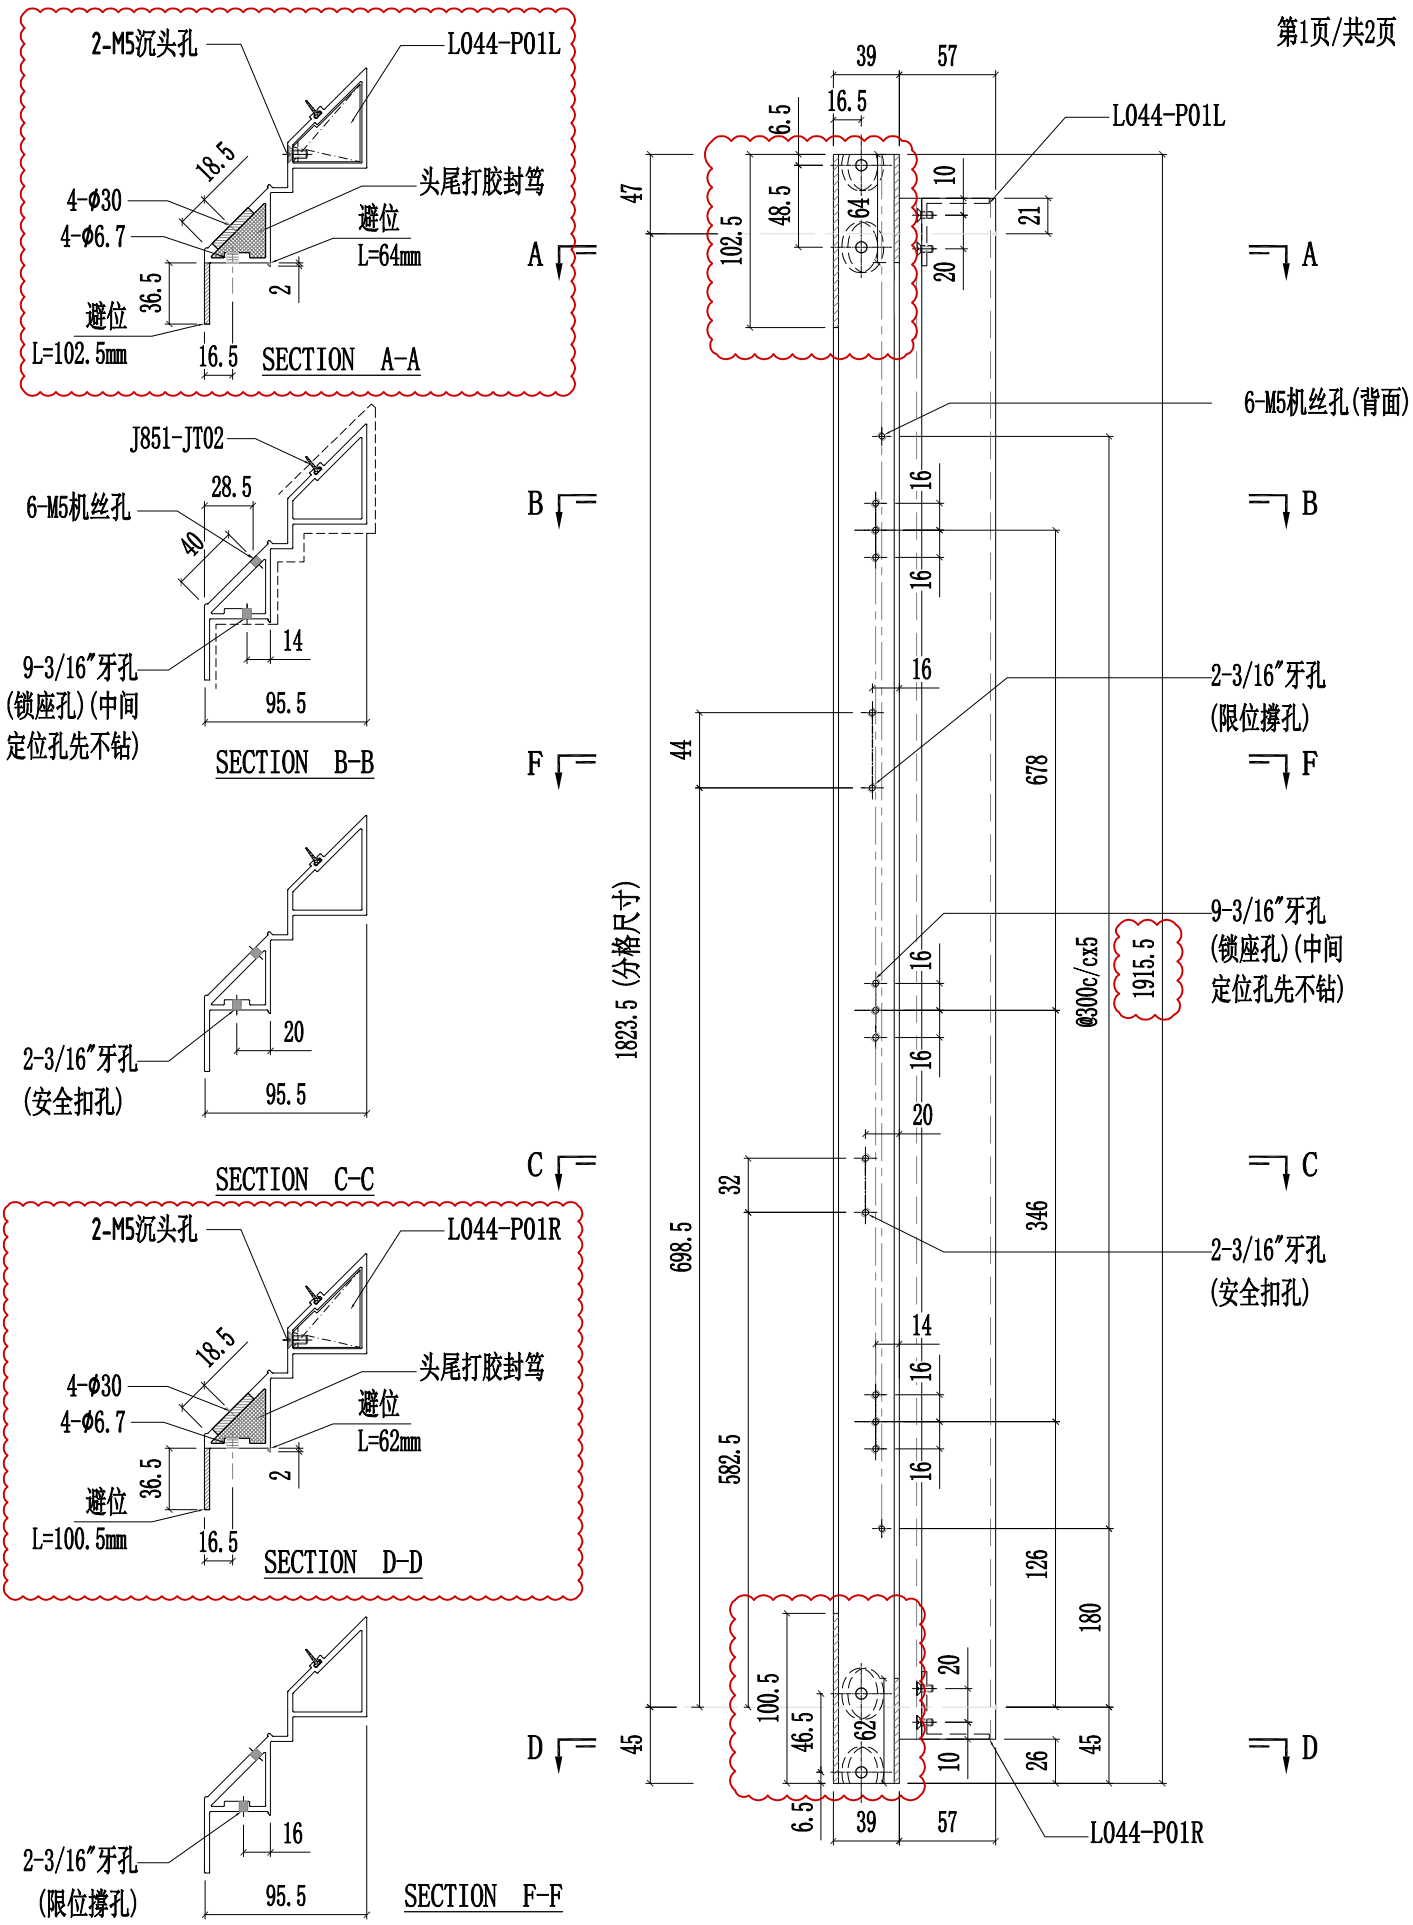


美特鋁質有限公司 MIDI Aluminium Fabricator Ltd.													
修改	A	B	C	採用	工廠	✓	地盤	-	工程號	J857	類別		物料號	-	
日期	03.16	03.26	05.12	材料顏色	AL2:ECK3X10063S-XF1				地盘	啟德6552	制圖	陈梓豪 20220211	圖號	X86076-P01	
									图纸名称	铝料加工图	復核	練松文 20220213	數量	-	
									材料	X86076	批准	林仁安 20220215	單件重量	-	(KG)

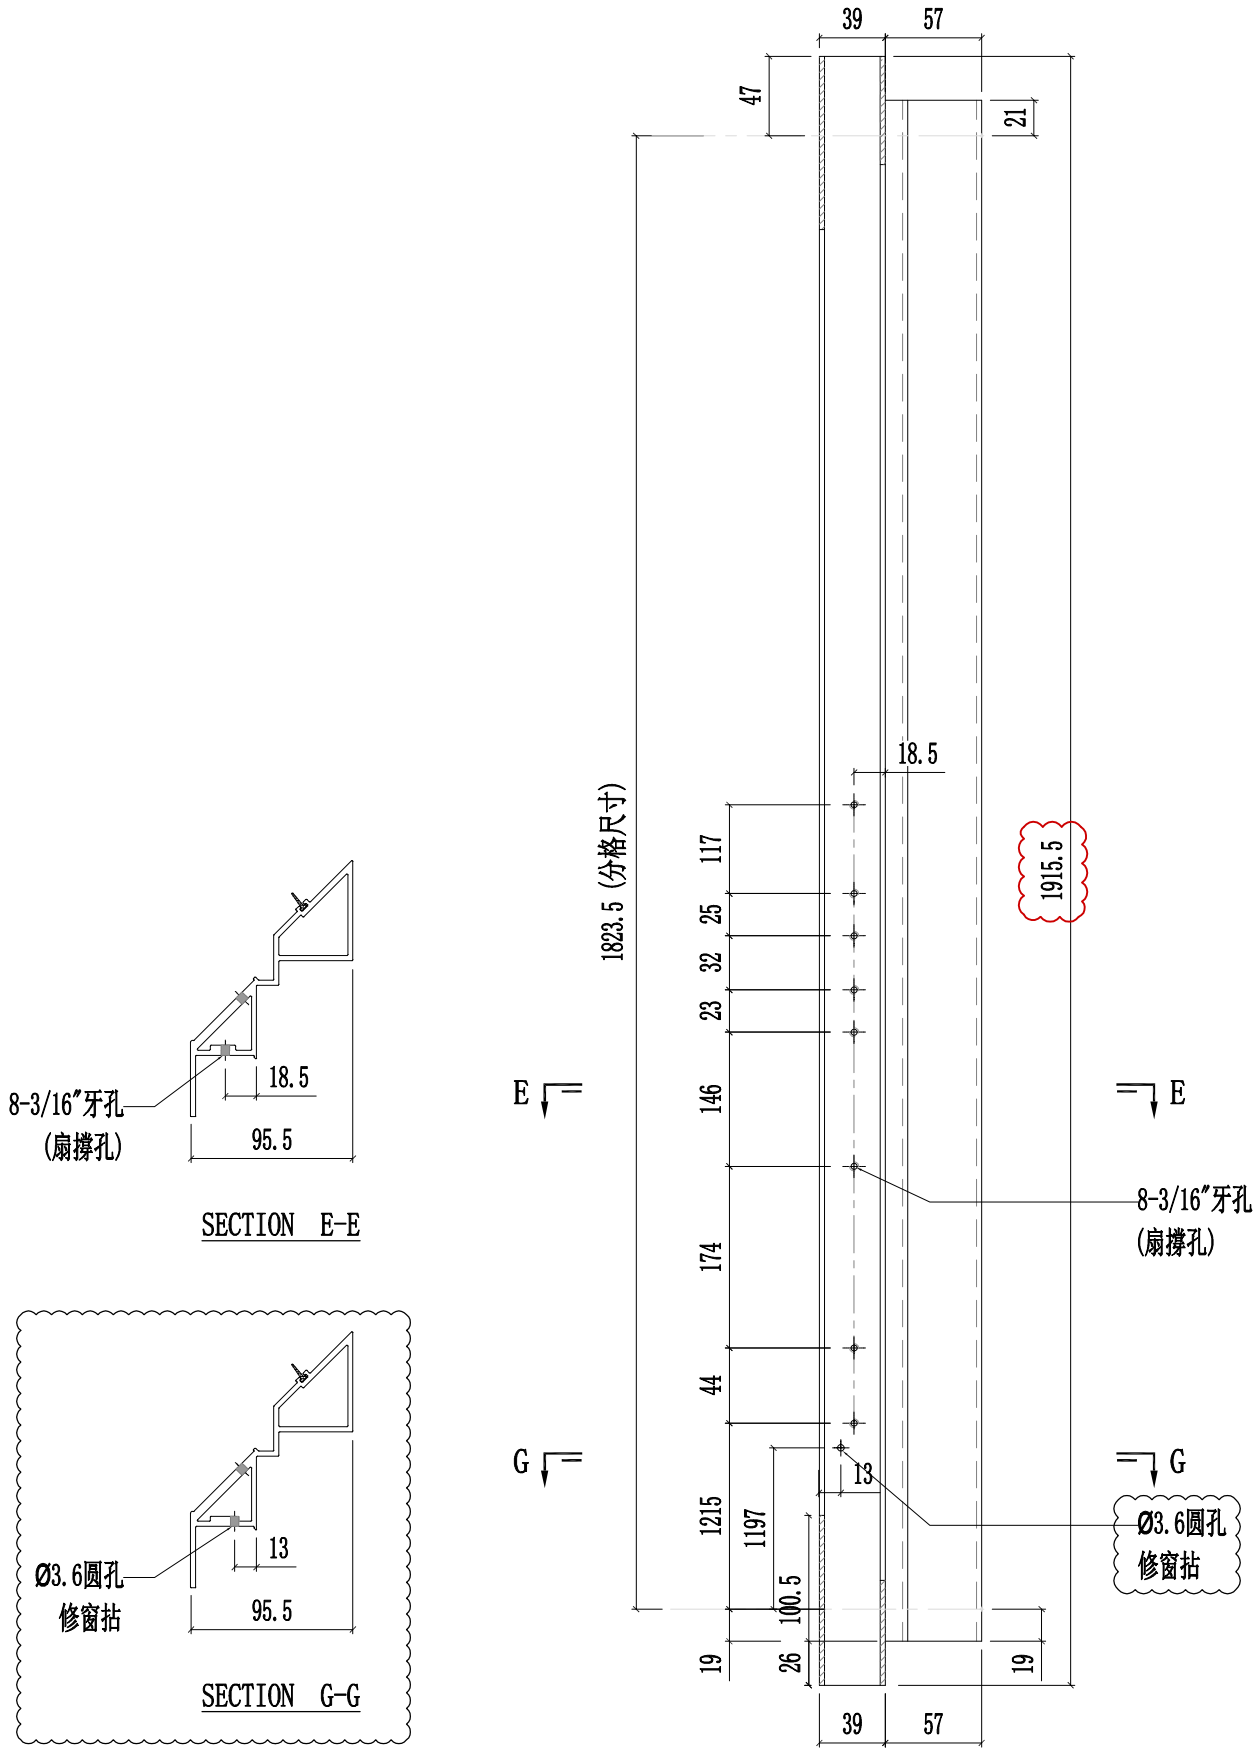


美特鋁質有限公司 MIDI Aluminium Fabricator Ltd.													
修改	A	B	C	採用	工廠	✓	地盤	-	工程號	J857	類別		物料號	-	
日期	03.16	03.26	05.12	材料顏色	AL2:ECK3X10063S-XF1				地盤	啟德6552	制圖	陳梓豪 20220211	圖號	X86076-P02	
									图纸名称	铝料加工图	復核	練松文 20220213	數量	-	
									材料	X86076	批准	林仁安 20220215	單件重量	-	(KG)

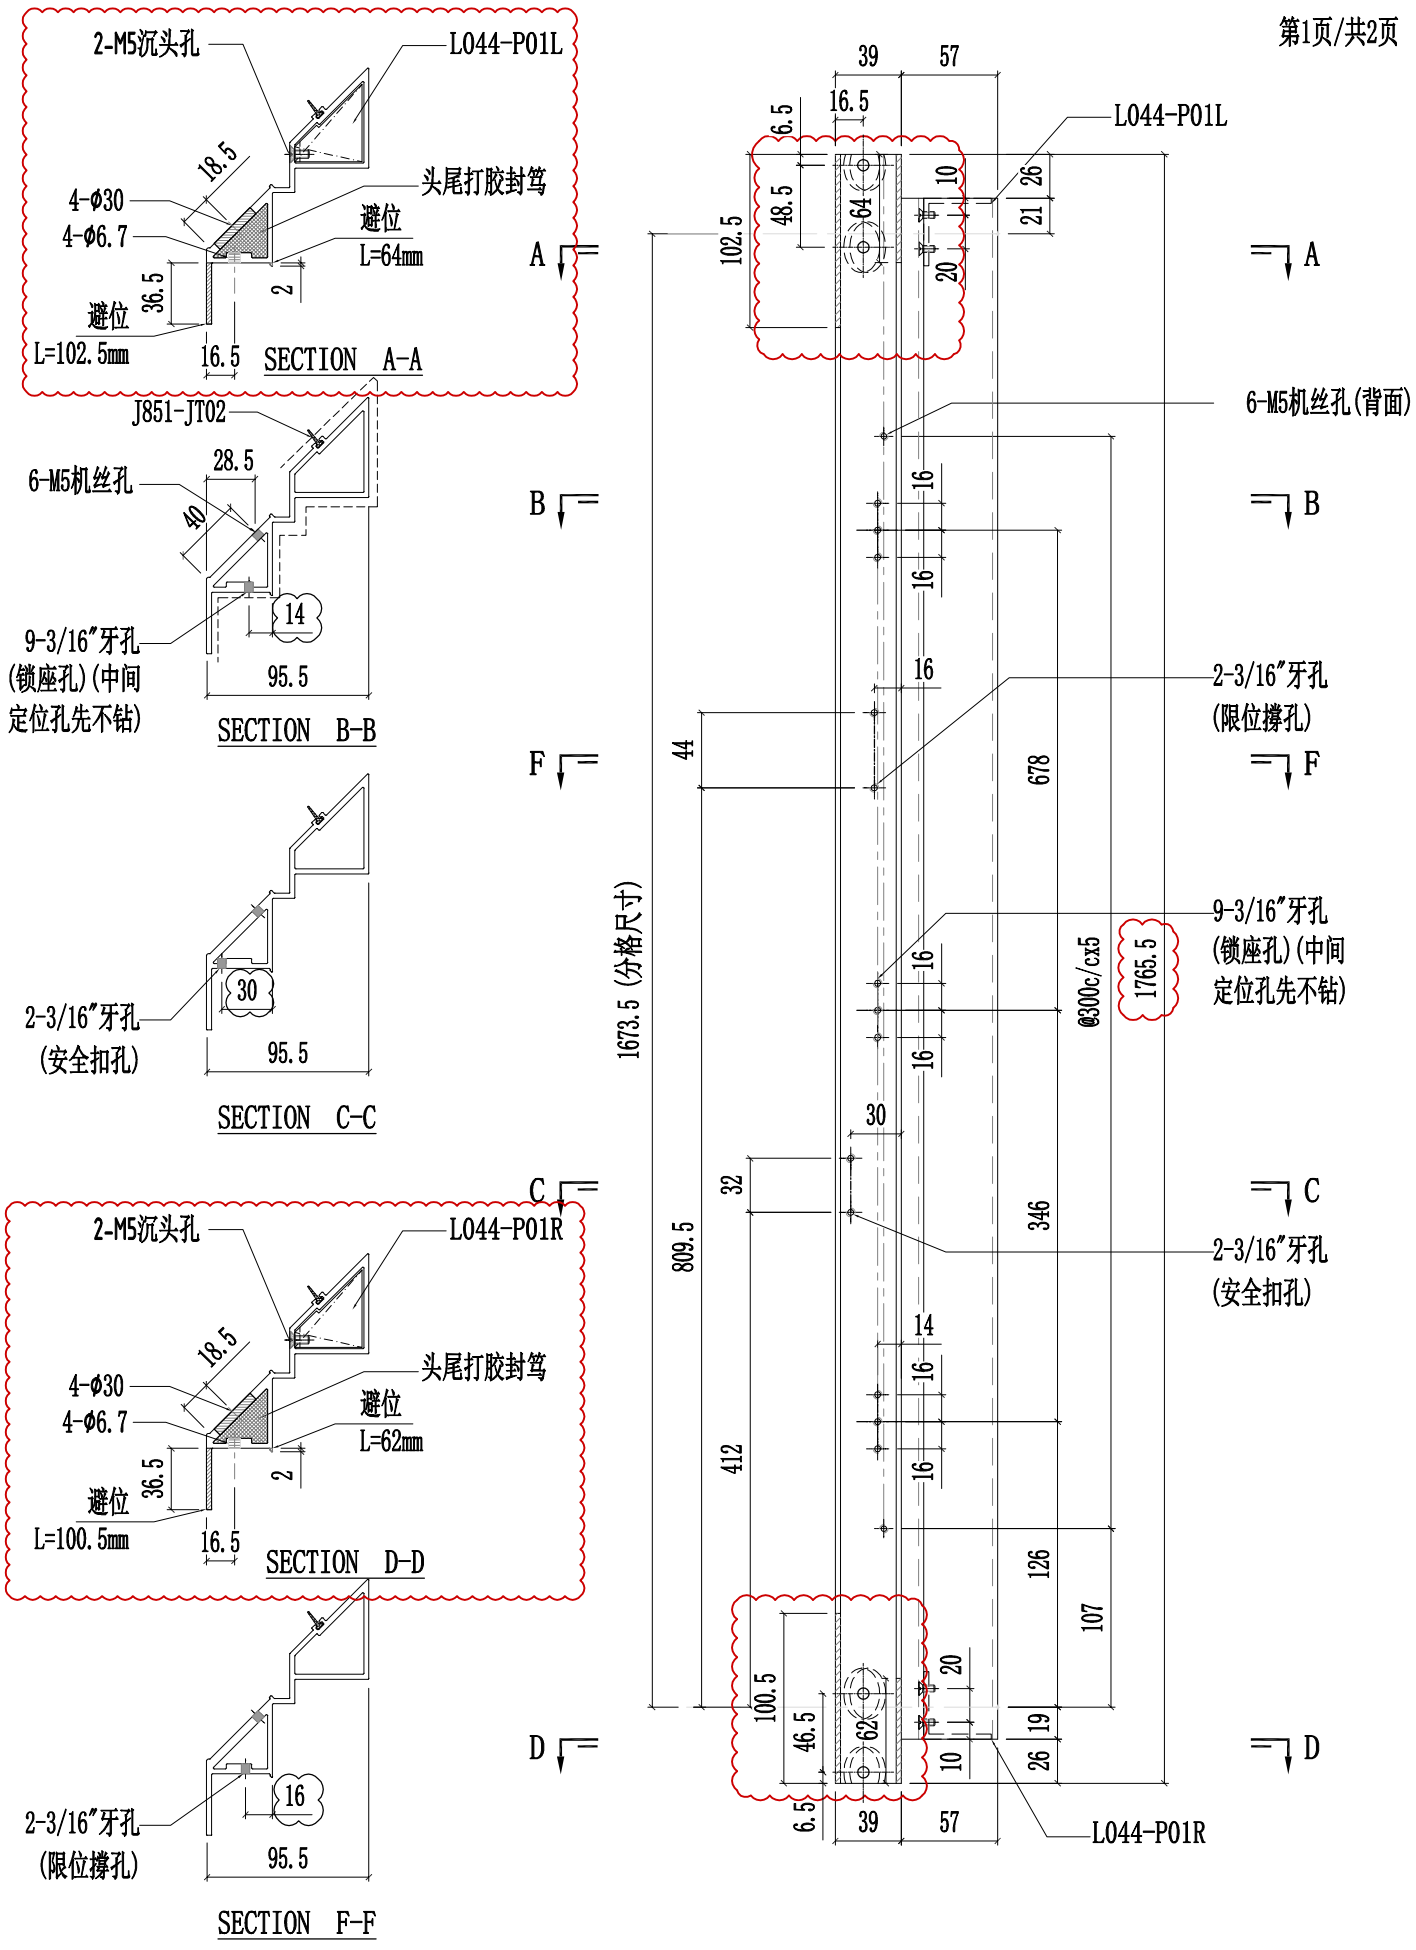


美特鋁質有限公司 MIDI Aluminium Fabricator Ltd.													
修改	A	B	C	採用	工廠	✓	地盤	-	工程號	J857	類別		物料號	-	
日期	03.16	04.12	05.12	材料顏色	AL2:ECK3X10063S-XF1				地盤	啟德6552	制圖	陈梓豪 20220211	圖號	X86076-P02	
									图纸名称	铝料加工图	復核	練松文 20220213	數量	-	
									材料	X86076	批准	林仁安 20220215	單件重量	-	(KG)

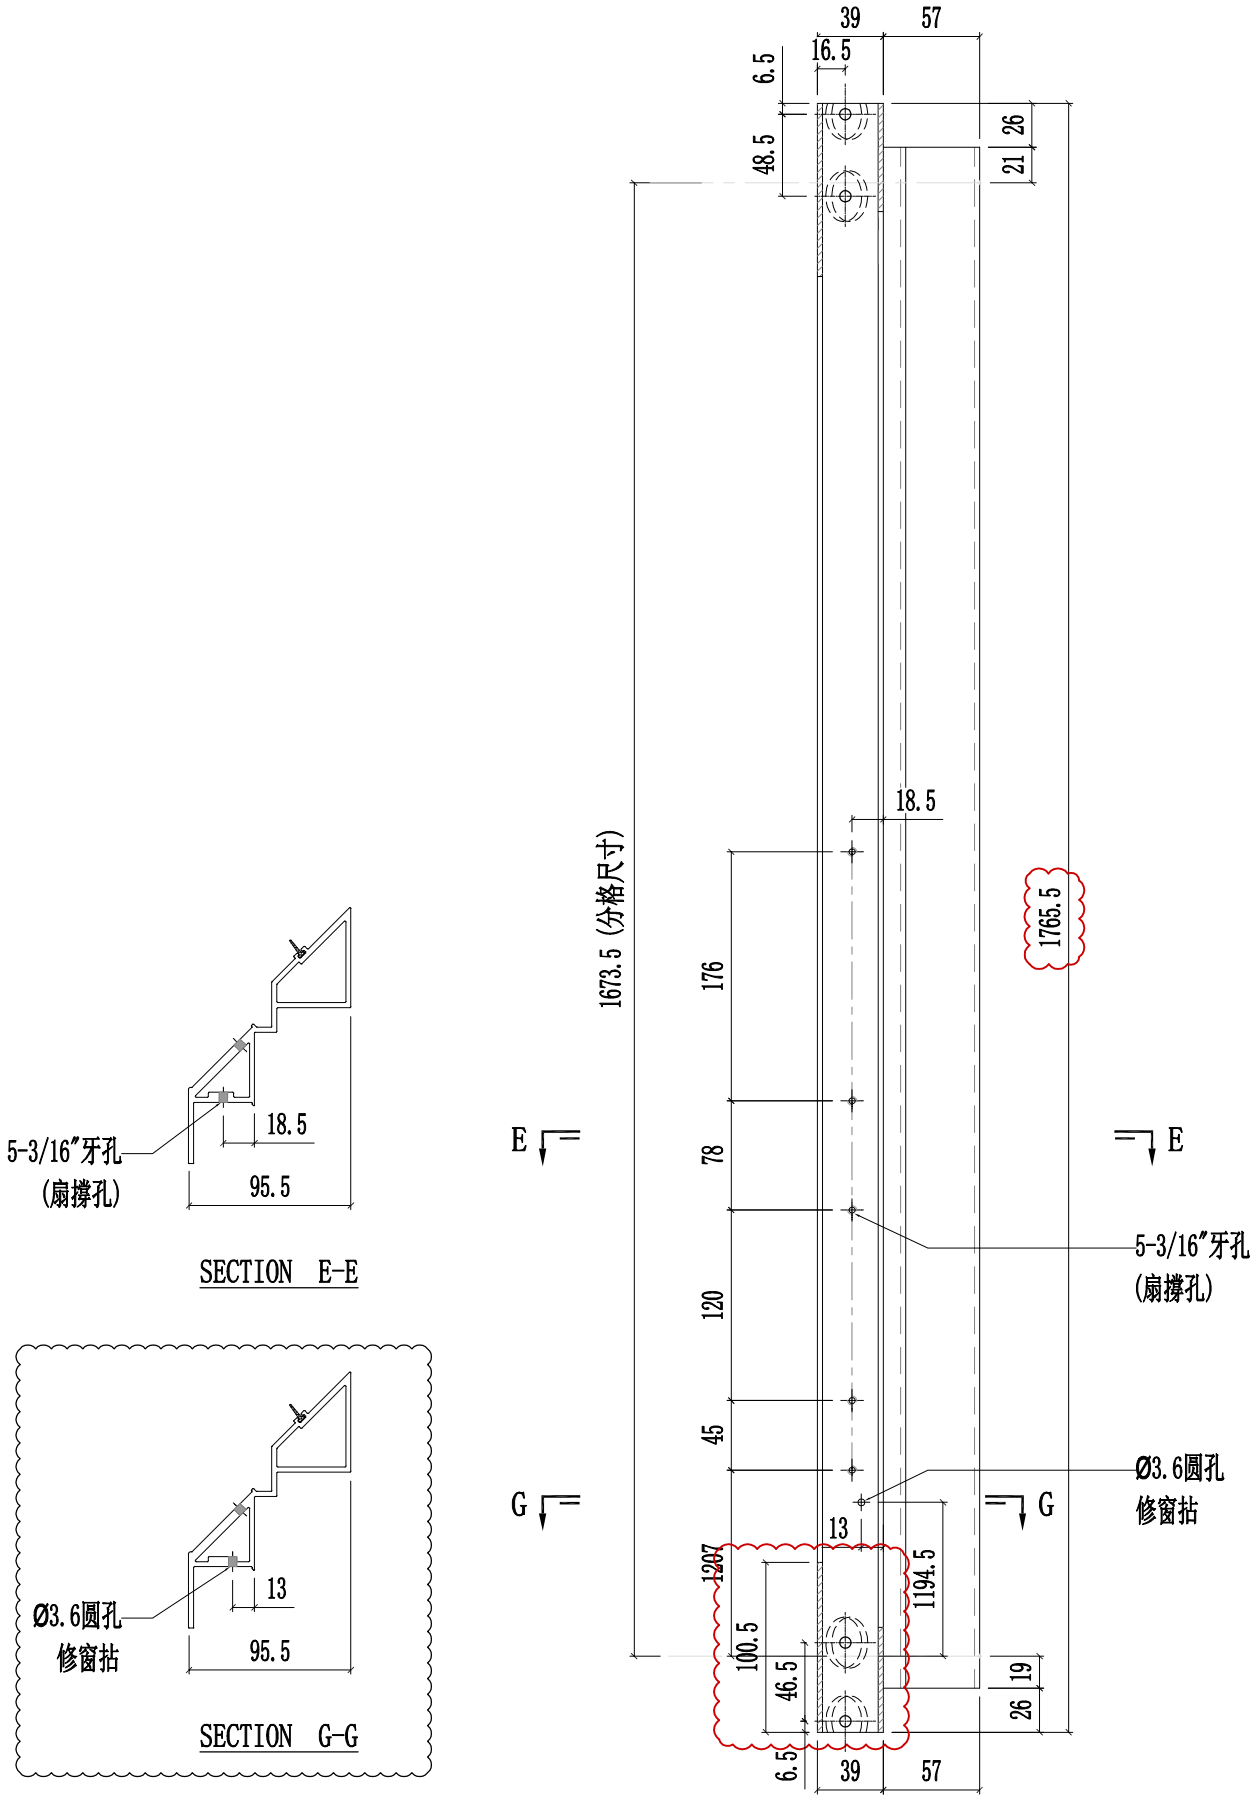



美特鋁質有限公司 MIDI Aluminium Fabricator Ltd.														
修改	A	B	C	採用	工廠	✓	地盤	-	工程號	J857	類別		物料號	-		
日期	03.16	03.26	05.14	材料顏色	AL2:ECK3X10063S-XF1				地盤	啟德6552	制圖	陳梓豪 20220211	圖號	X86076-P03		
									图纸名称	铝料加工图	復核	練松文 20220213	數量	-		
									材料	X86076	批准	林仁安 20220215	單件重量	-		(KG)

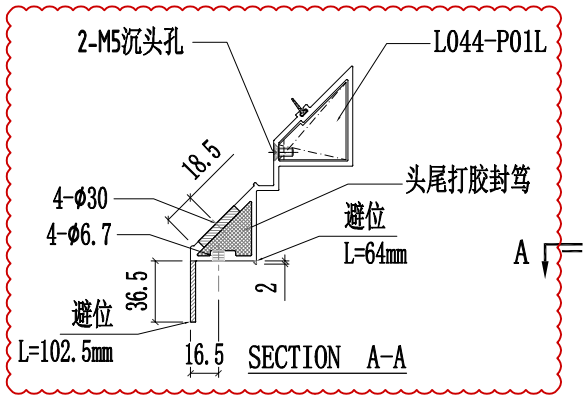

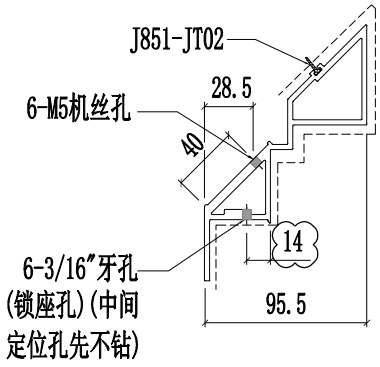


SECTION B-B

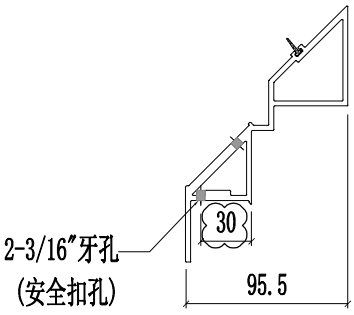


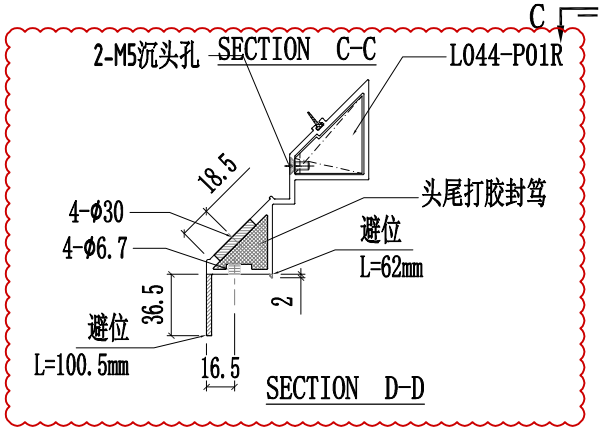


SECTION D-D

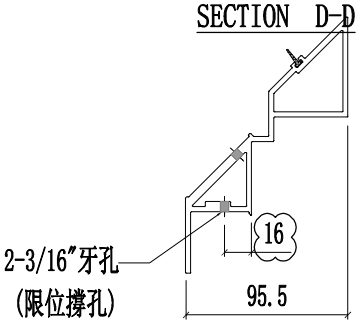

SECTION F-F

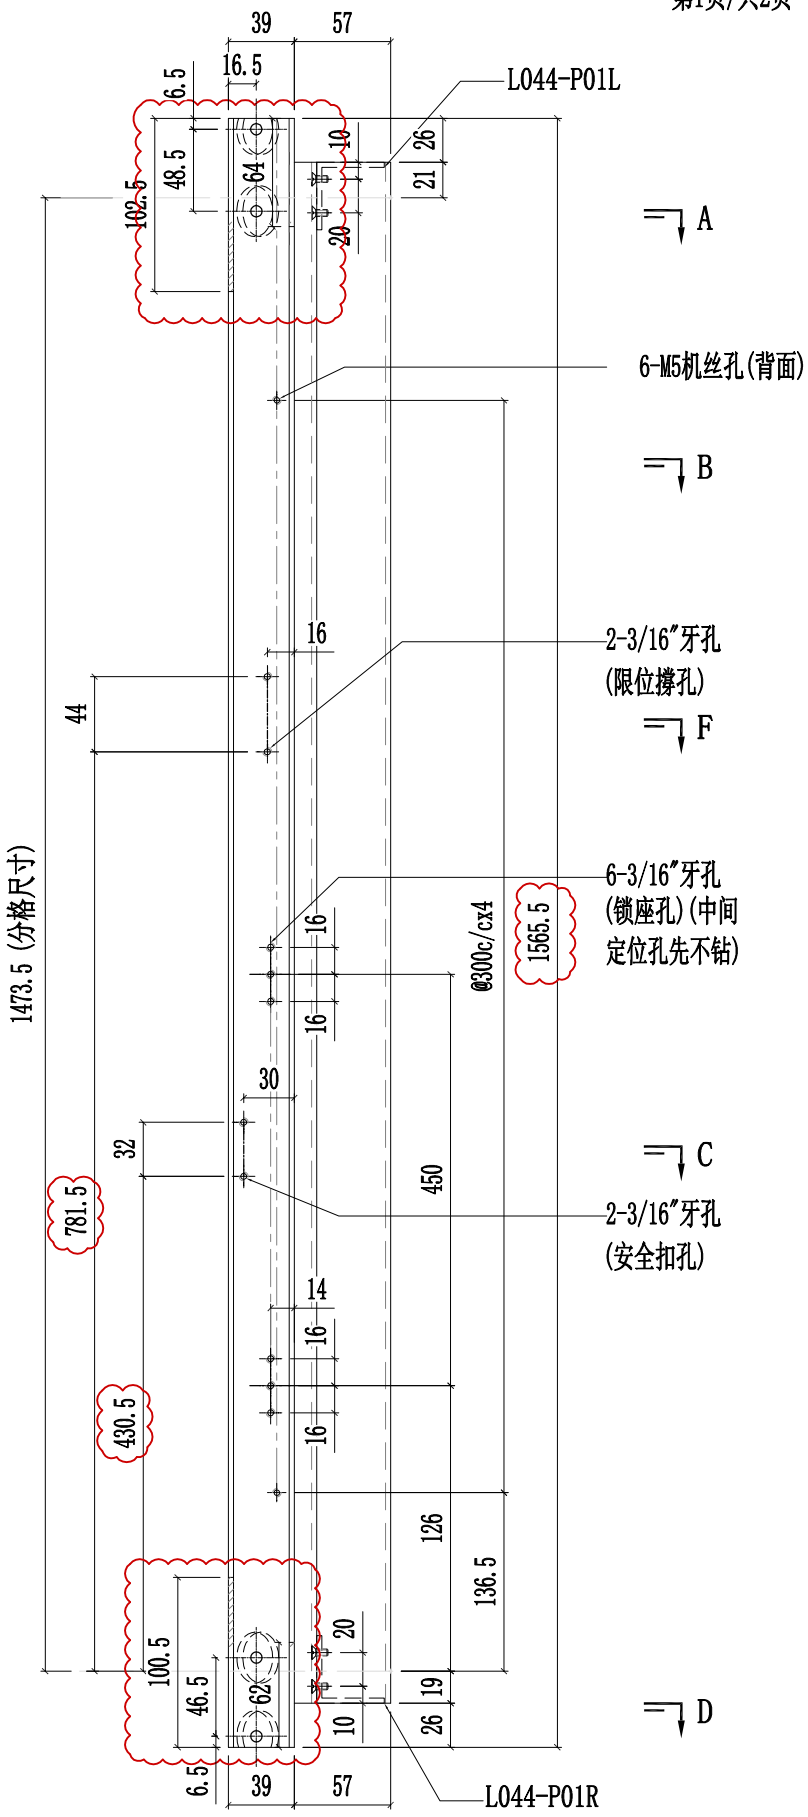


美特鋁質有限公司 MIDI Aluminium Fabricator Ltd.													
修改	A	B	C	採用	工廠	✓	地盤	-	工程號	J857	類別		物料號	-	
日期	03.16	04.12	05.14	材料顏色	AL2:ECK3X10063S-XF1				地盤	啟德6552	制圖	陈梓豪 20220211	圖號	X86076-P03	
									图纸名称	铝料加工图	復核	練松文 20220213	數量	-	
									材料	X86076	批准	林仁安 20220215	單件重量	-	(KG)

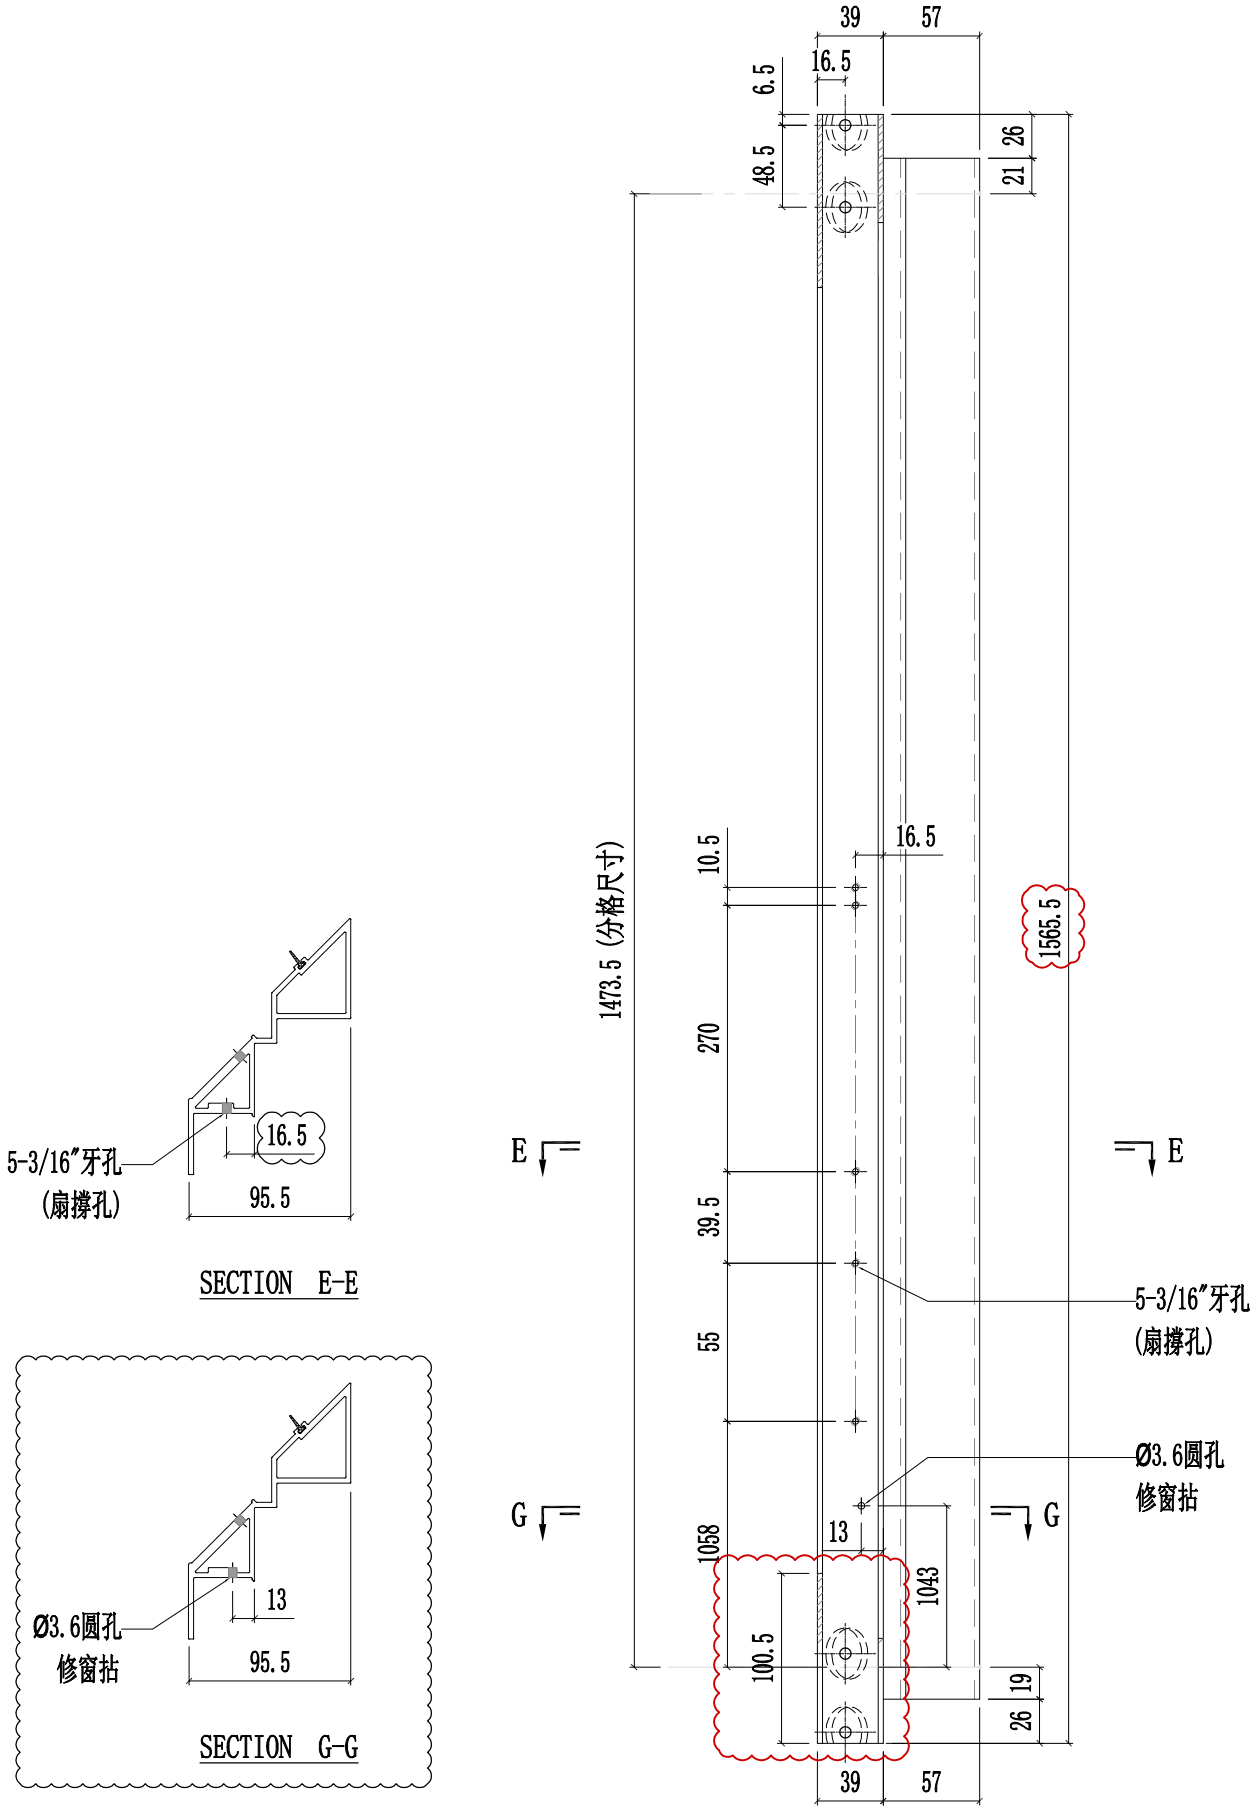


美特鋁質有限公司
MIDI Aluminium Fabricator Ltd.

修改	A	B	C	採用	工廠	✓	地盤	-
日期	03.16	03.26	05.12	材料颜色	AL2:ECK3X10063S-XF1			

工程號	J857	類別		物料號	-		
地盤	啟德6552	制圖	陈梓豪	20220211	圖號	X86076-P04	
图纸名称	铝料加工图	復核	練松文	20220213	數量	-	
材料	X86076	批准	林仁安	20220215	單件重量	-	(KG)

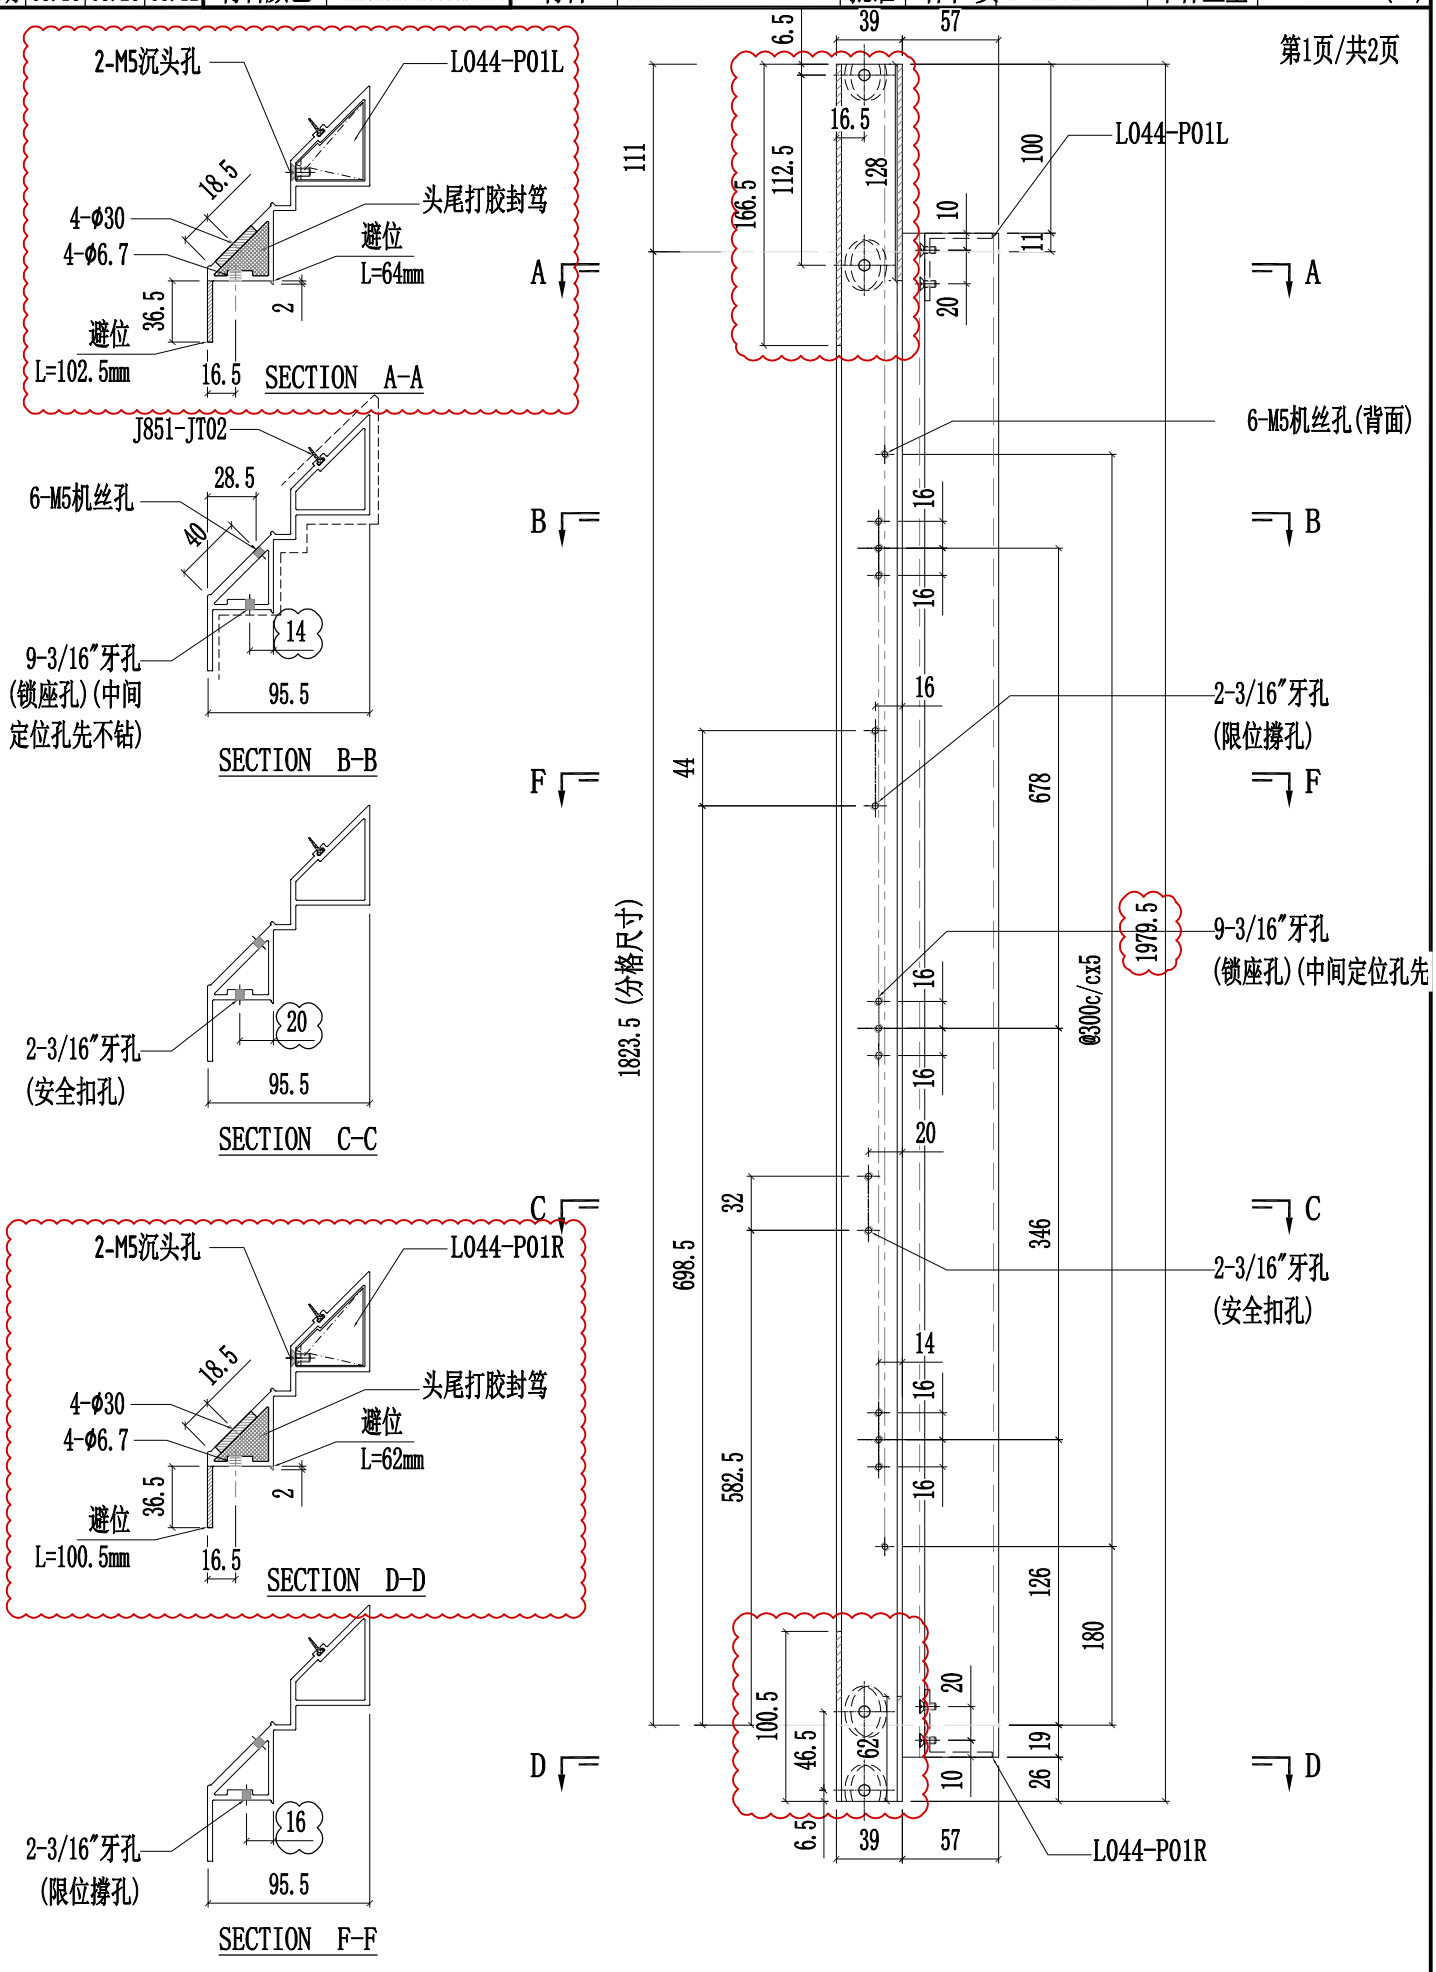


美特鋁質有限公司 MIDI Aluminium Fabricator Ltd.													
修改	A	B	C	採用	工廠	✓	地盤	-	工程號	J857	類別		物料號	-	
日期	03.16	03.26	05.12	材料顏色	AL2:ECK3X10063S-XF1				地盤	啟德6552	制圖	陈梓豪 20220211	圖號	X86076-P04
									图纸名称	铝料加工图	復核	練松文 20220213	數量	-
									材料	X86076	批准	林仁安 20220215	單件重量	- (KG)

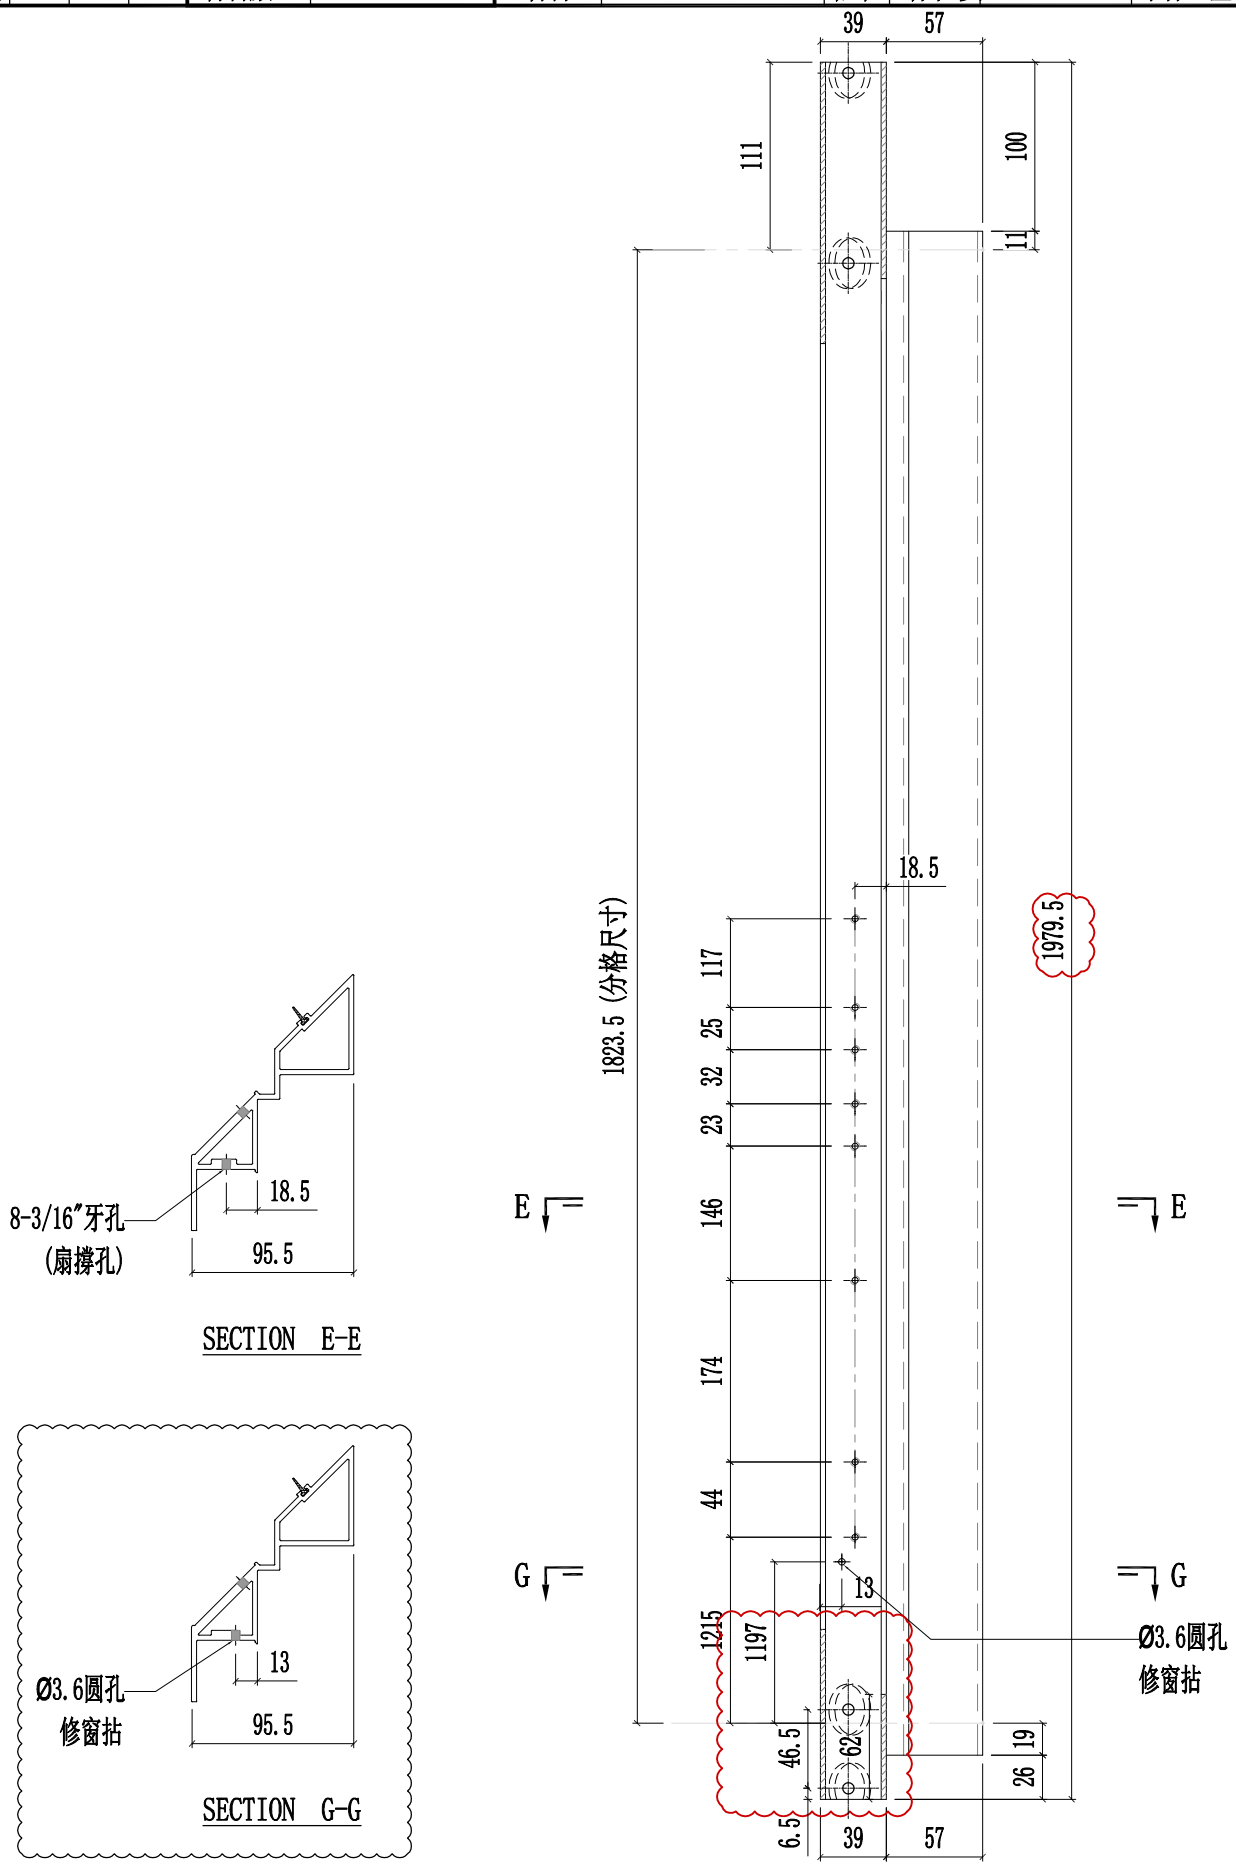


SECTION E-E

SECTION G-G


美特鋁質有限公司 MIDI Aluminium Fabricator Ltd.													
								工程號	J857	類別		物料號	-	
								地盘	啟德6552	制圖	陈梓豪 20220211	圖號	X86086-P18
修改	A	B	D	採用	工廠	✓	地盤	-	图纸名称	铝料加工图	復核	練松文 20220213	數量	-
日期	03.16	04.26	05.14	材料颜色	AL2:ECK3X10063S-XF1				材料	X86086	批准	林仁安 20220215	單件重量	- (KG)

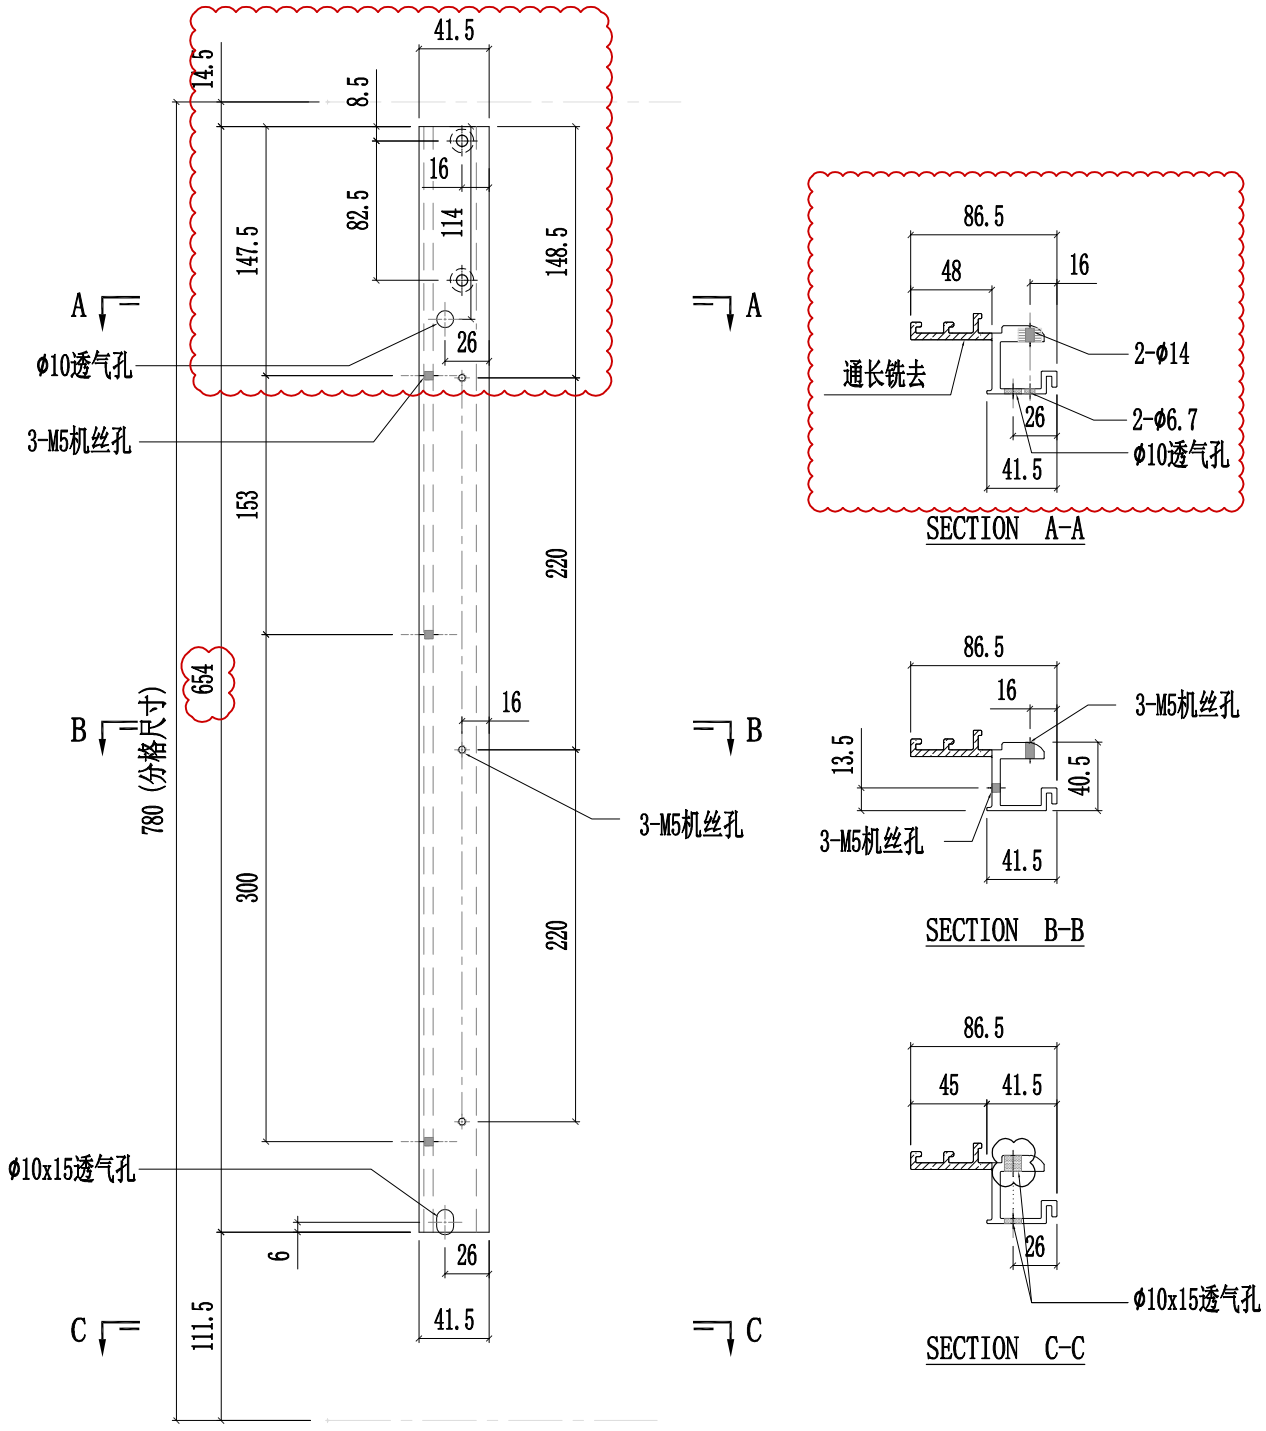


美特鋁質有限公司 MIDI Aluminium Fabricator Ltd.														
修改	A	B	D	採用	工廠	✓	地盤	-	工程號	J857	類別		物料號	-
日期	03.16	04.26	05.14	材料顏色	AL2:ECK3X10063S-XF1				地盤	啟德6552	制圖	陈梓豪 20220211	圖號	X86086-P19
									图纸名称	铝料加工图	復核	練松文 20220213	數量	-
									材料	X86086	批准	林仁安 20220215	單件重量	- (KG)

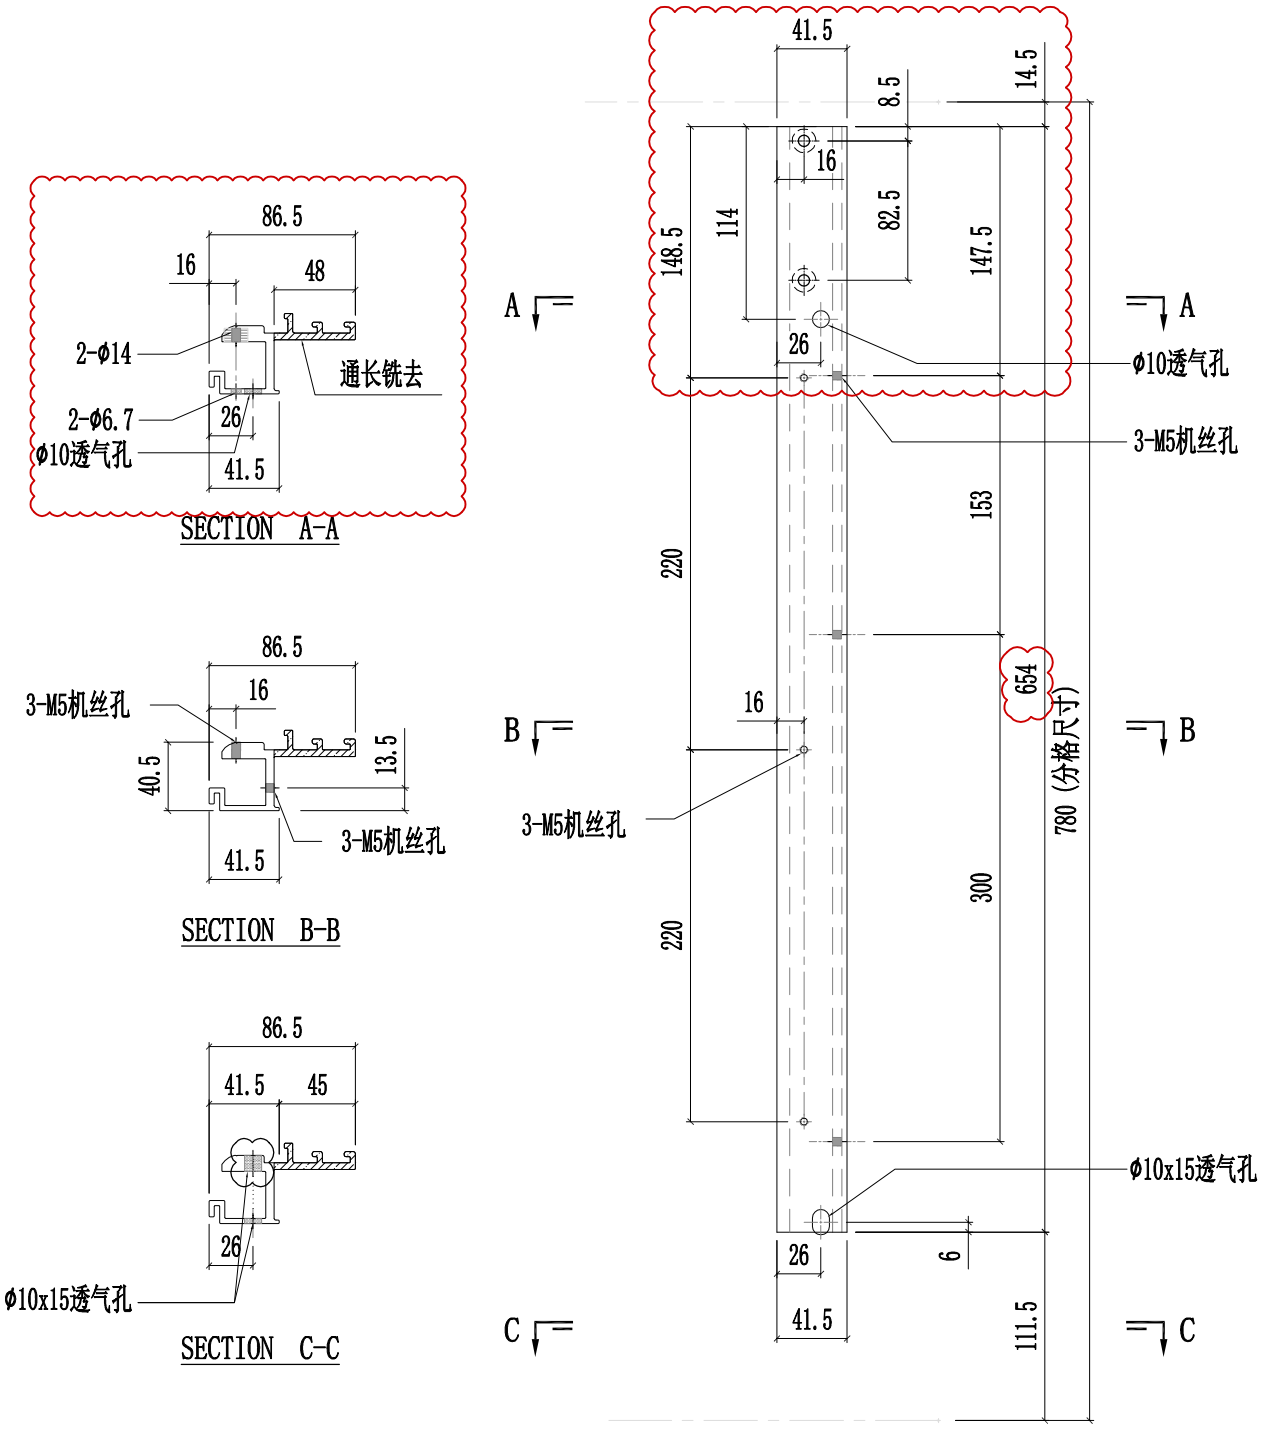


美特鋁質有限公司 MIDI Aluminium Fabricator Ltd.													
修改	A	B	D	採用	工廠	✓	地盤	-	工程號	J857	類別		物料號	-	
日期	03.16	04.26	05.14	材料顏色	AL2:ECK3X10063S-XF1				地盤	啟德6552	制圖	陈梓豪 20220211	圖號	X86086-P20	
									图纸名称	铝料加工图	復核	練松文 20220213	數量	-	
									材料	X86086	批准	林仁安 20220215	單件重量	-	(KG)

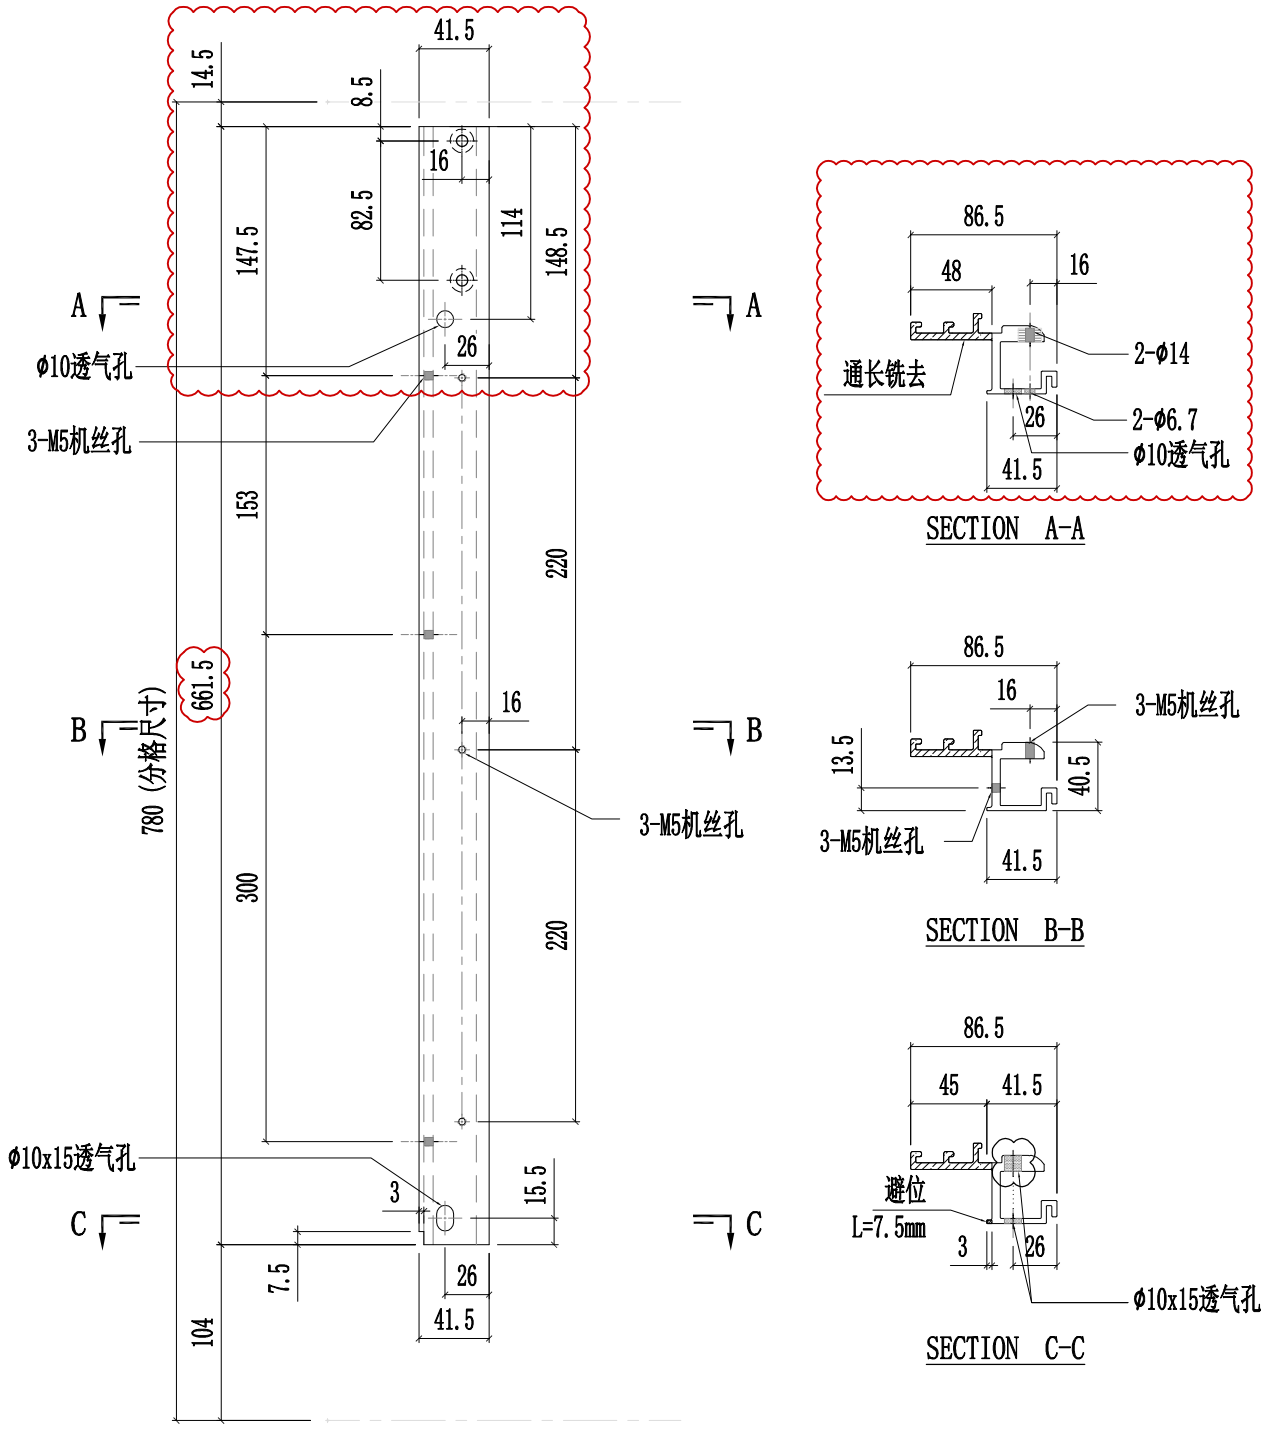


美特鋁質有限公司 MIDI Aluminium Fabricator Ltd.													
修改	A	B	D	採用	工廠	✓	地盤	-	工程號	J857	類別		物料號	-	
日期	03.16	04.26	05.14	材料顏色	AL2:ECK3X10063S-XF1				地盤	啟德6552	制圖	陈梓豪 20220211	圖號	X86086-P21	
									图纸名称	铝料加工图	復核	練松文 20220213	數量	-	
									材料	X86086	批准	林仁安 20220215	單件重量	-	(KG)

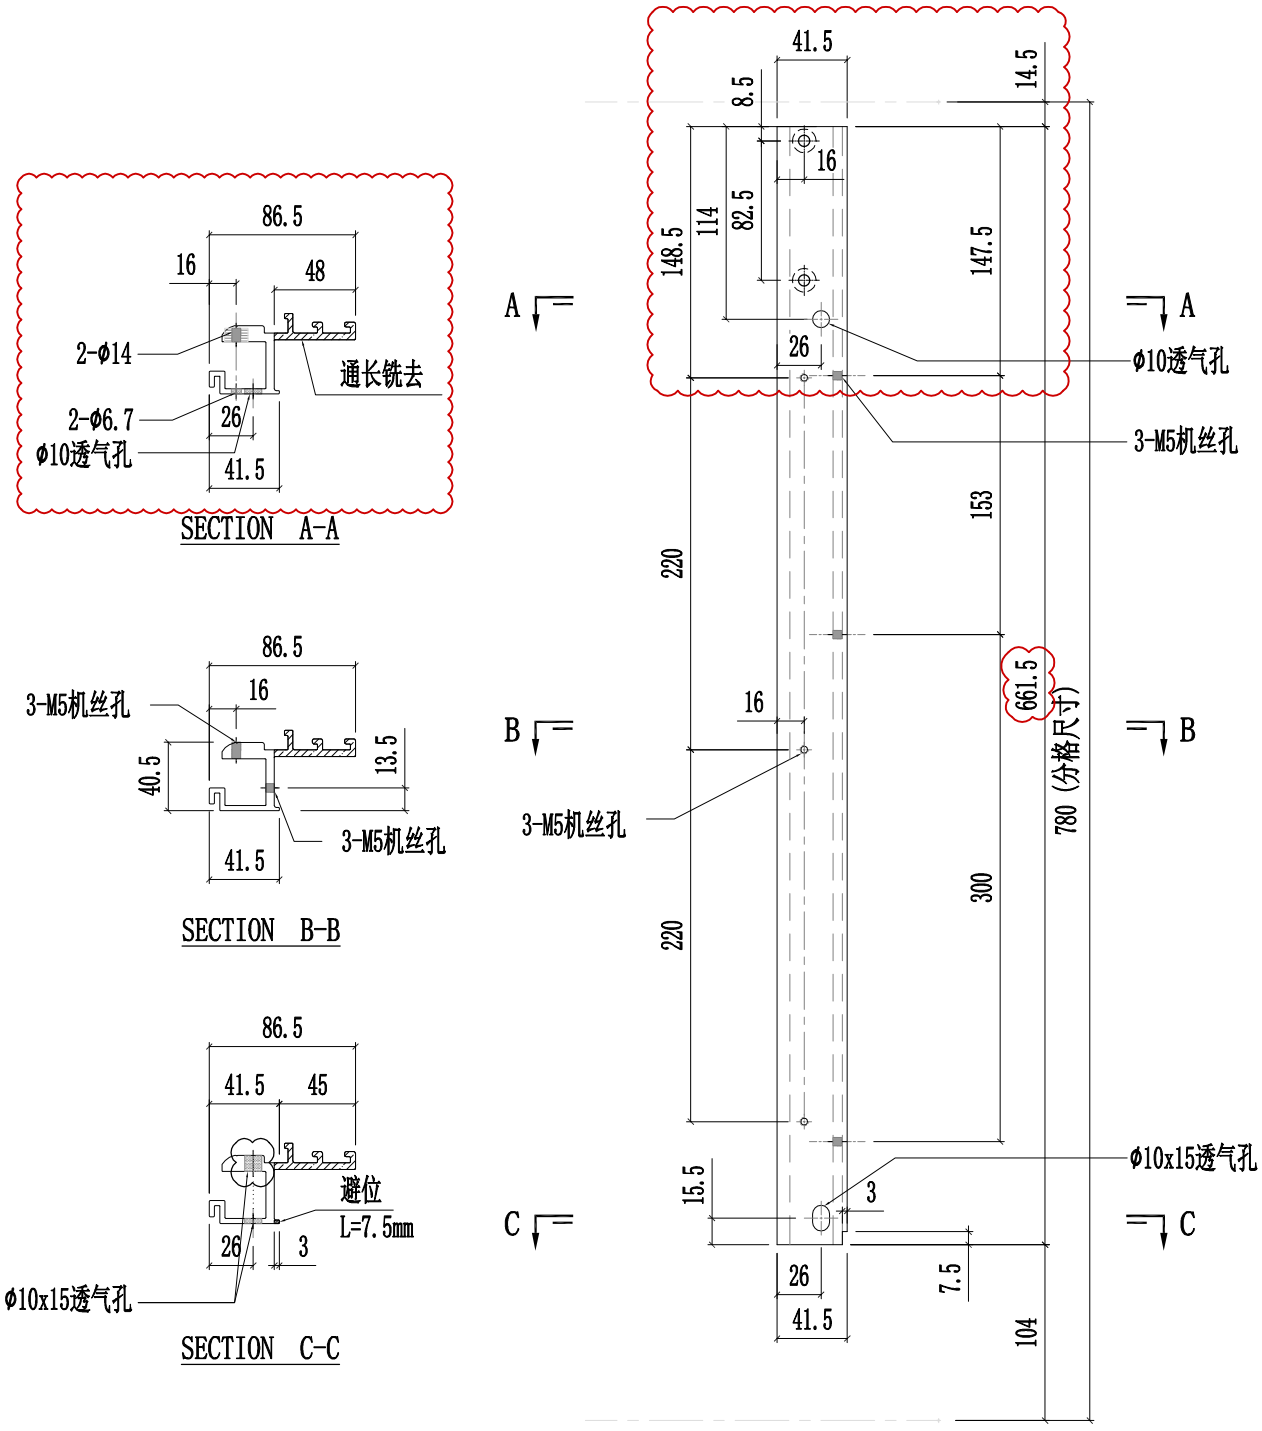


美特鋁質有限公司 MIDI Aluminium Fabricator Ltd.												
							工程號	J857	類別		物料號	-
							地盘	啟德6552	制圖	陈梓豪 20220211	圖號	X86088-P01
修改	A	B		採用	工廠	✓	地盤	-	图纸名称	铝料加工图	復核	練松文 20220213	數量	-
日期	03.16	05.12		材料颜色		AL2:ECK3X10063S-XF1			材料	X86088	批准	林仁安 20220215	單件重量	- (KG)

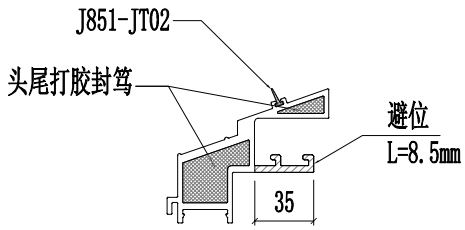


SECTION A-A

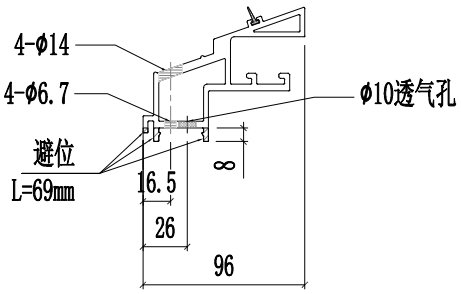


SECTION B-B

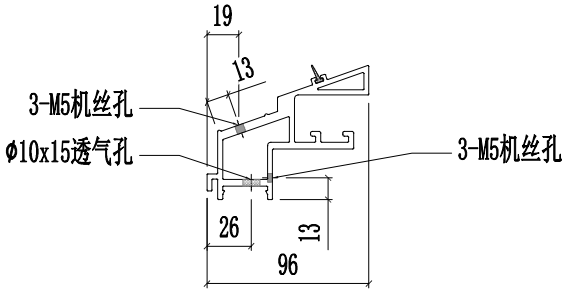


SECTION C-C

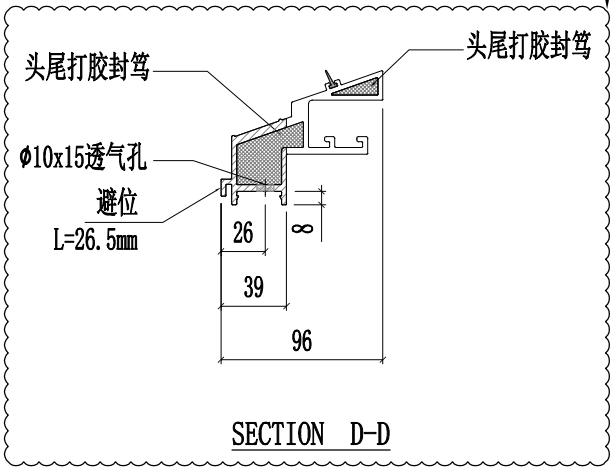



SECTION D-D

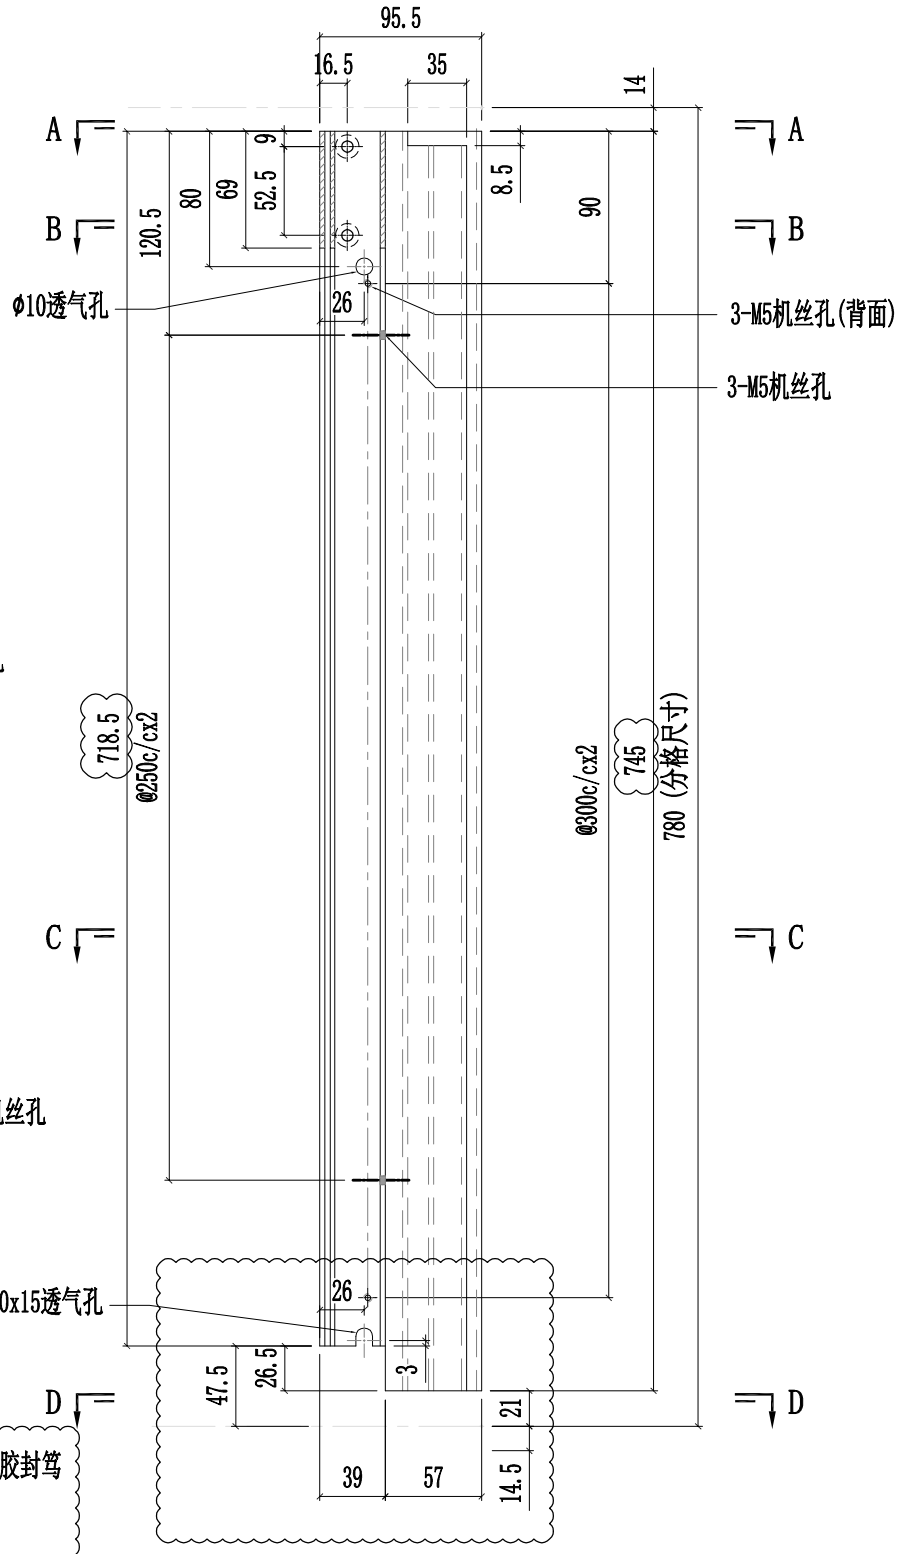


美特鋁質有限公司 MIDI Aluminium Fabricator Ltd.													
						工程號	J857	類別		物料號	-		
						地盘	啟德6552	制圖	陈梓豪	20220211	圖號	X86088-P02	
修改	A	B		採用	工廠	✓	地盤	-	图纸名称	铝料加工图	復核	練松文	20220213	數量	-	
日期	03.16	05.12		材料颜色		AL2:ECK3X10063S-XF1			材料	X86088	批准	林仁安	20220215	單件重量	-	(KG)

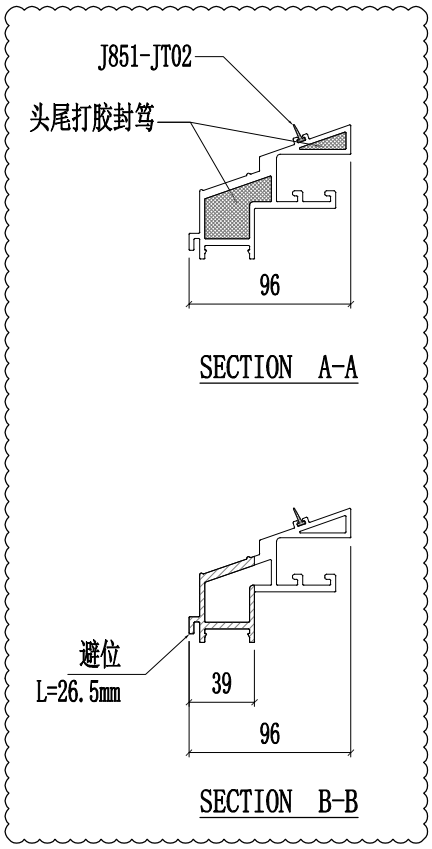


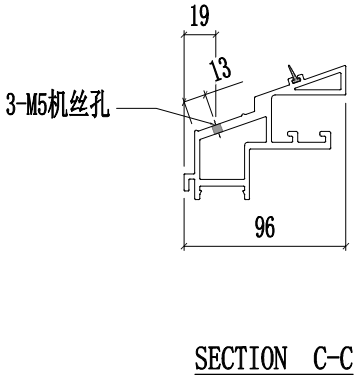

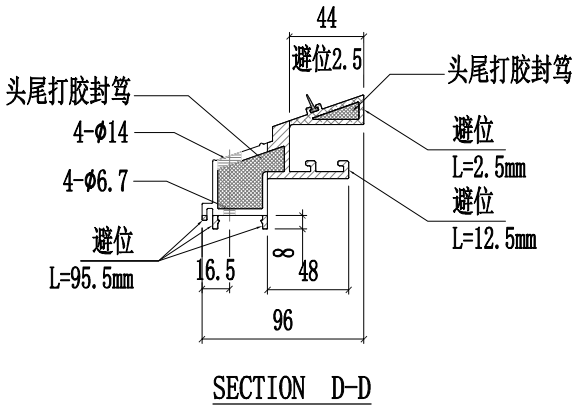


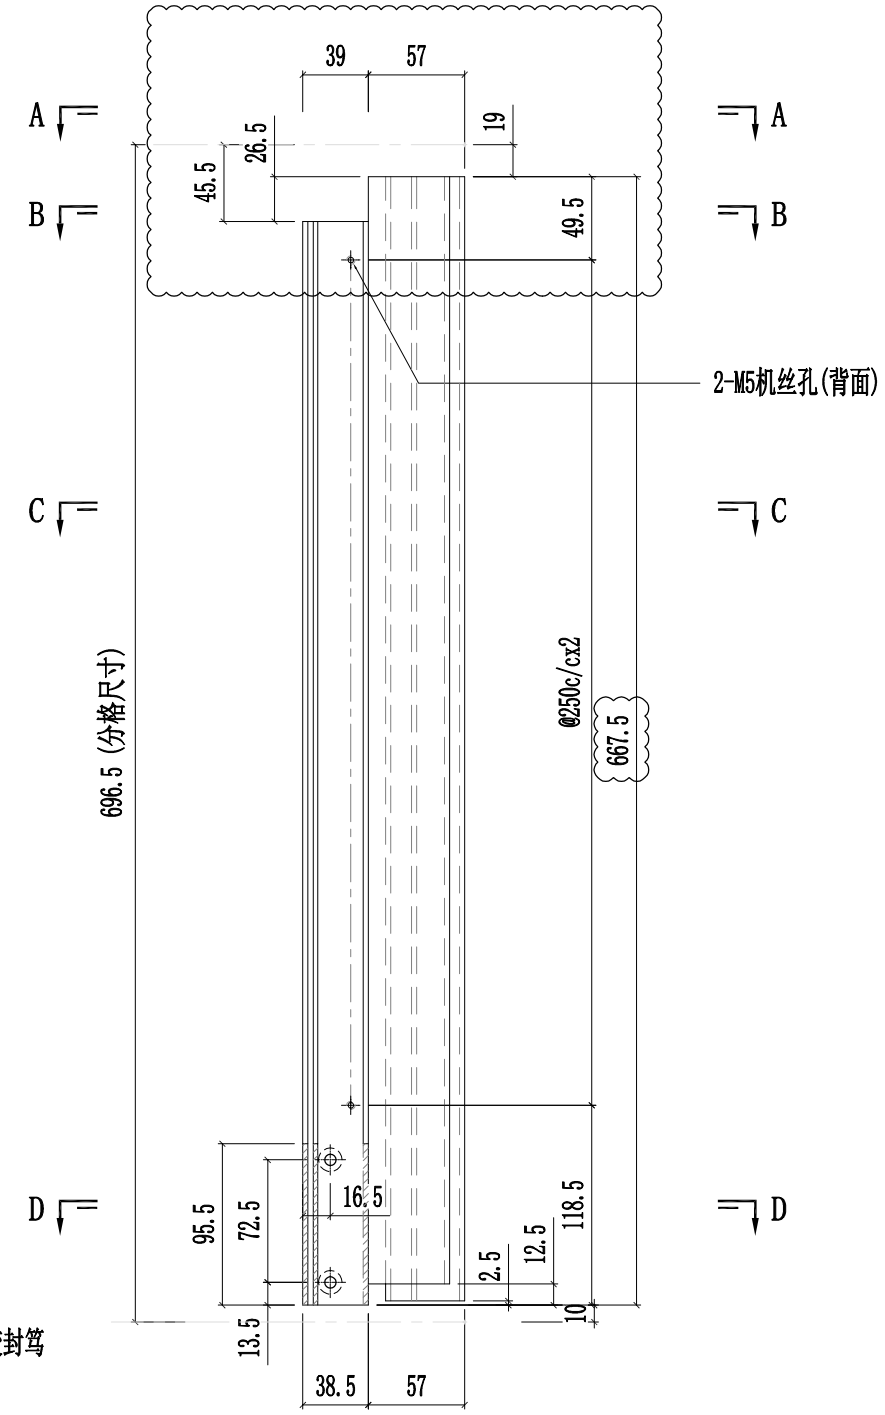


美特鋁質有限公司 MIDI Aluminium Fabricator Ltd.													
修改	A	B	C	採用	工廠	✓	地盤	-	工程號	J857	類別		物料號	-		
日期	03.16	03.26	05.12	材料顏色	AL2:ECK3X10063S-XF1				地盤	啟德6552	制圖	陳梓豪 20220211	圖號	X86089-P01		
									图纸名称	铝料加工图	復核	練松文 20220213	數量	-		
									材料	X86089	批准	林仁安 20220215	單件重量	-		(KG)

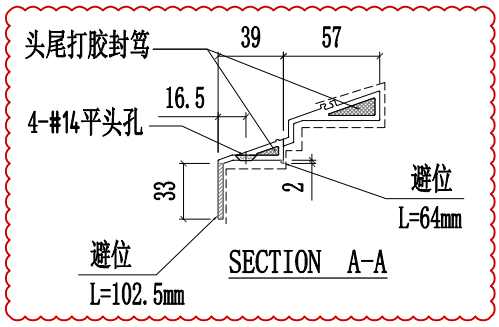


SECTION A-A

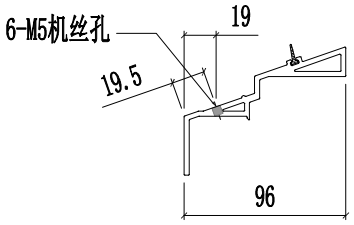


SECTION B-B

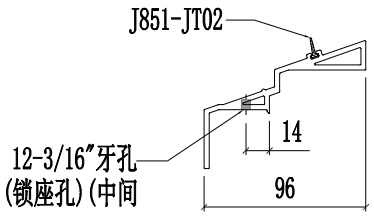


SECTION C-C

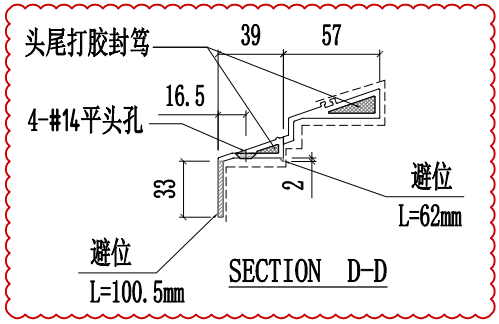


SECTION D-D

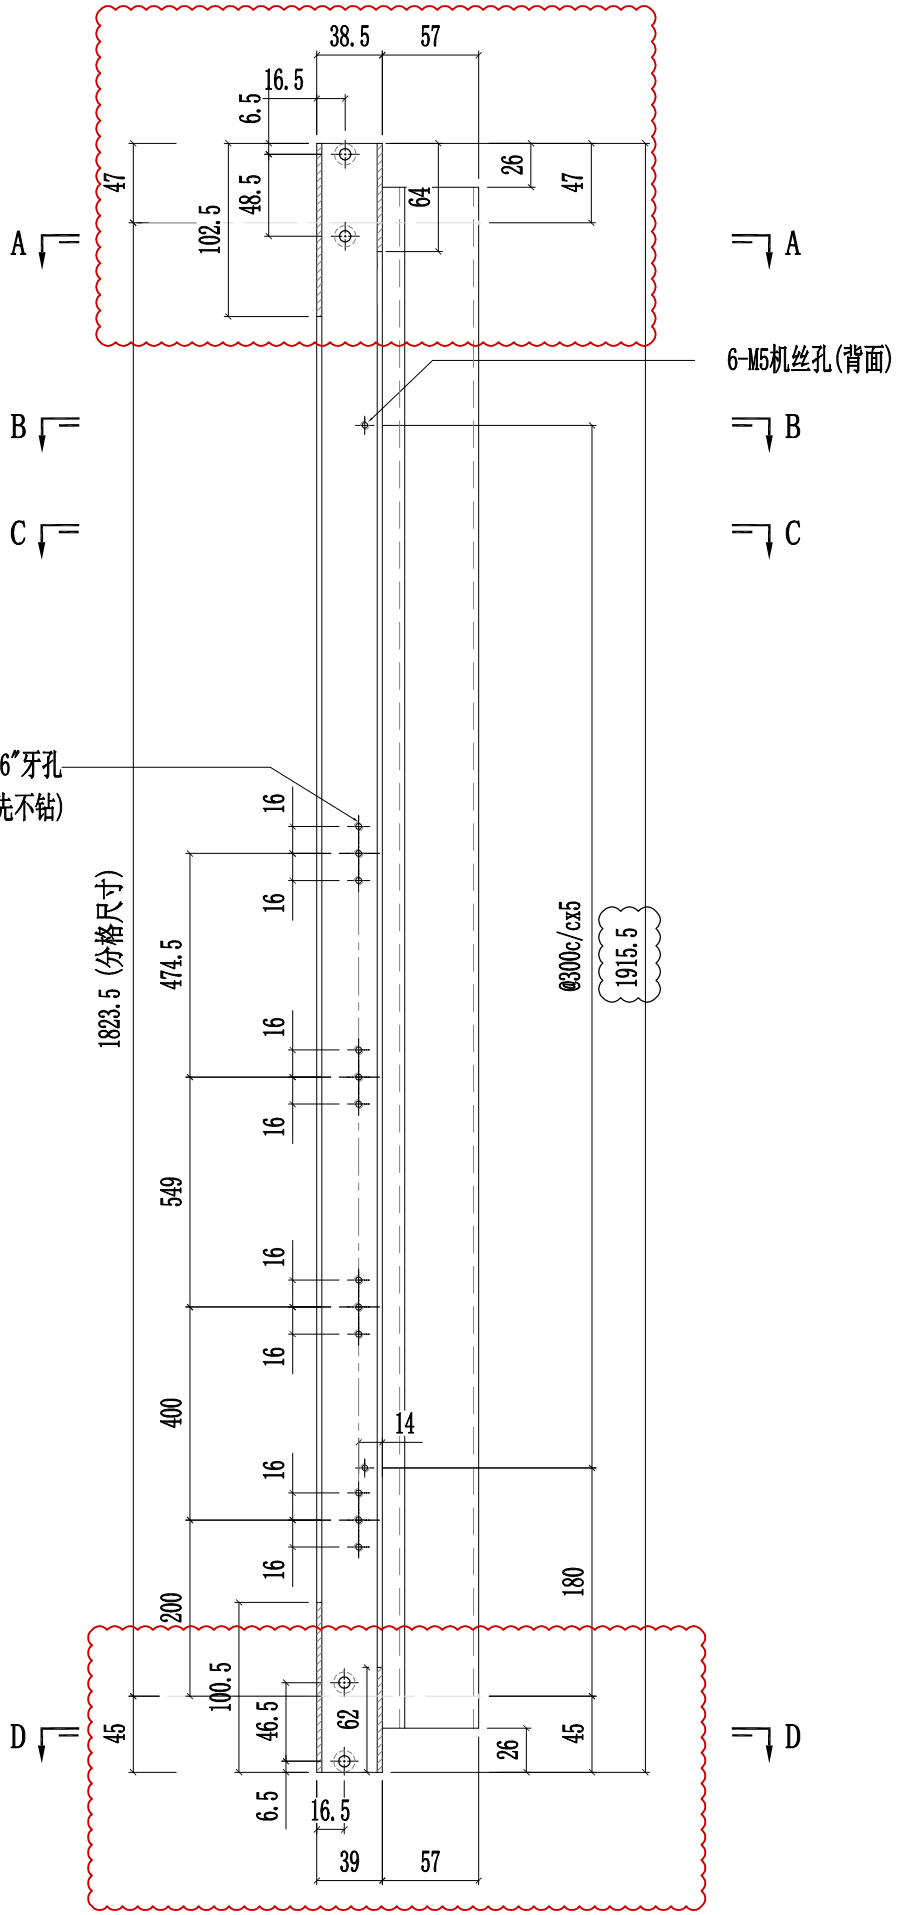


美特鋁質有限公司 MIDI Aluminium Fabricator Ltd.													
						工程號	J857	類別		物料號	M1		
						地盘	J857啟德6552	制圖	李传鹏	2022-01-13	圖號	X86062-001-025	
修改	A	B	C	採用	工廠 ✓ 地盤	图纸名称	铝料加工图	復核	練松文	2022-01-13	數量	-	
日期	03.18	04.06	05.12	材料颜色	AL2:ECK3X10063S-XF1(深灰色)	材料	X86062	批准	林仁安	2022-01-13	單件重量	-	(KG)

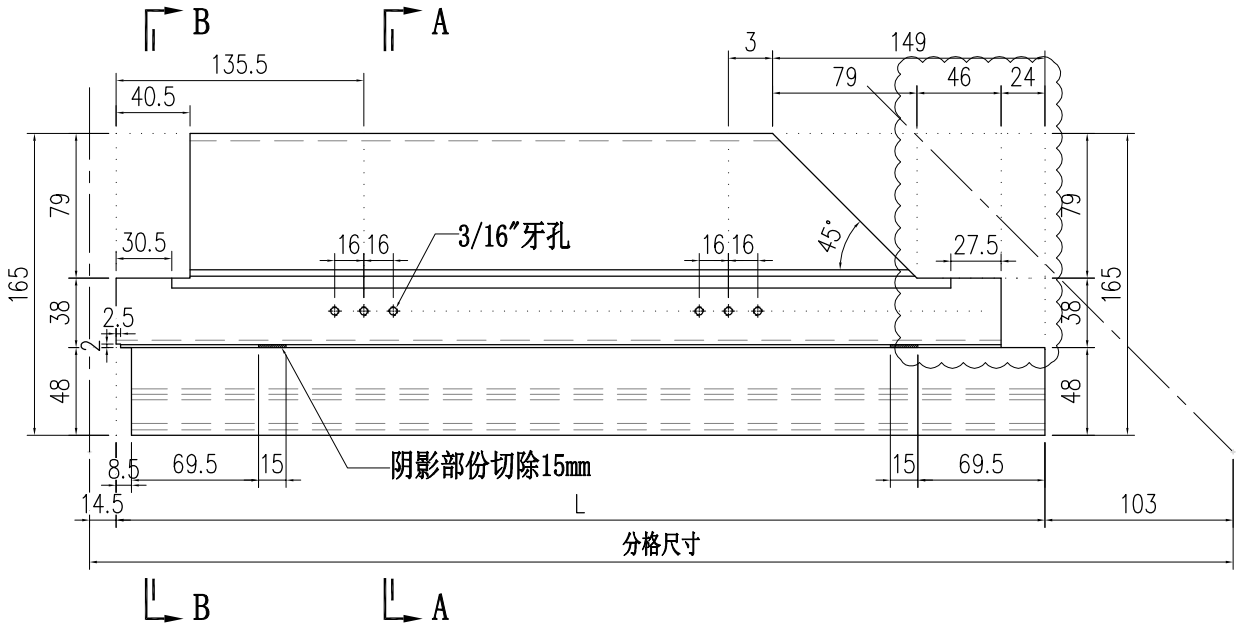

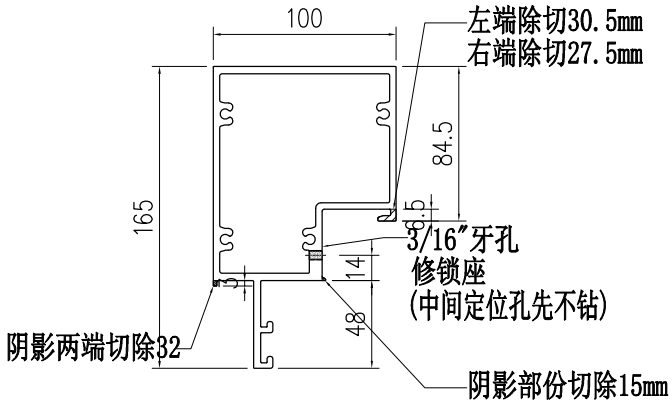


SECTION A-A

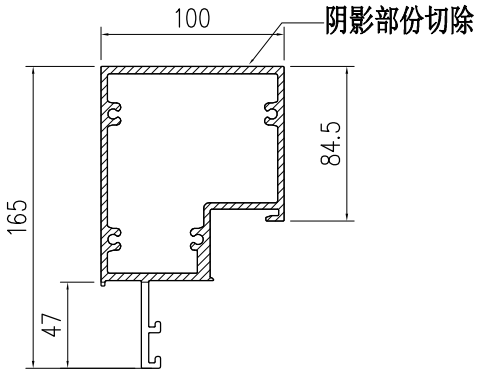


SECTION B-B


部件编号	L	分格尺寸
X86062-001-025	837.5	955
X86062-001-026	682.5	800

美特鋁質有限公司 MIDI Aluminium Fabricator Ltd.													
				工程號	J857	類別		物料號	M1				
				地盘	J857啟德6552	制圖	李传鹏	2022-01-13	圖號	X86062-001-057			
修改	A	B	C	图纸名称	铝料加工图	復核	練松文	2022-01-13	數量	-			
日期	03.18	04.06	05.12	材料	X86062	批准	林仁安	2022-01-13	單件重量	-	(KG)		
採用工廠 ✓ 地盤				材料颜色	AL2:ECX3X10063S-XF1(深灰色)								

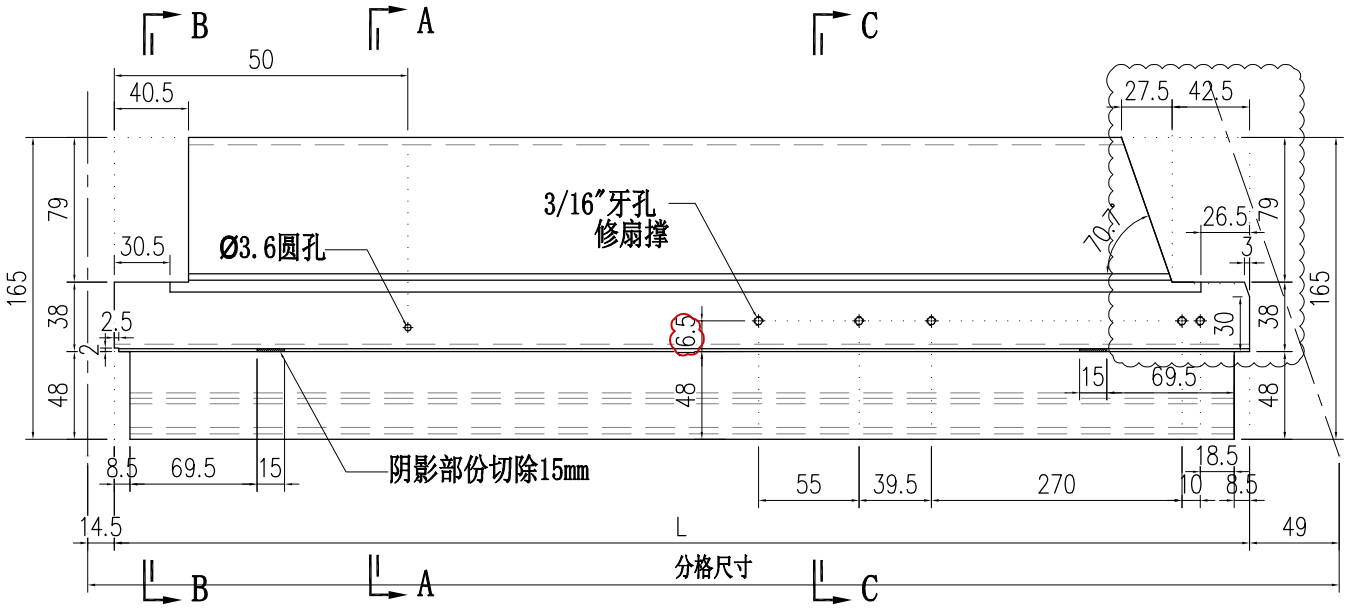


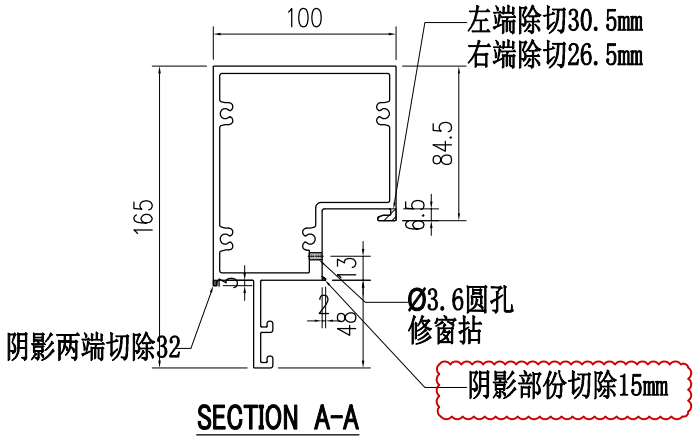

SECTION A-A

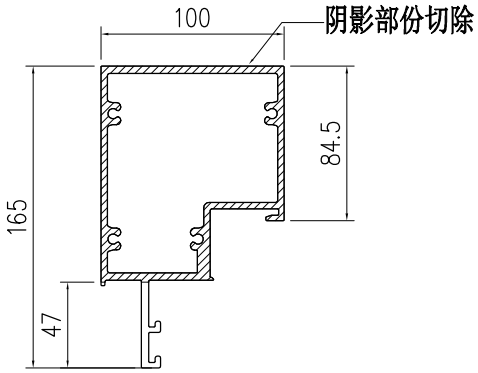


SECTION B-B

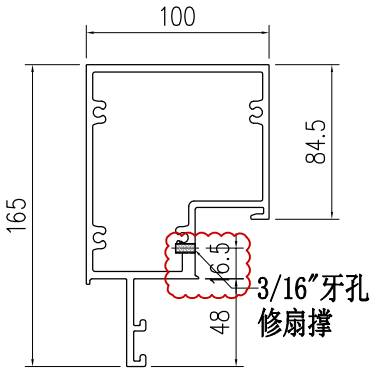



SECTION C-C

部件编号	L	分格尺寸
X86062-001-057	473.5	537

美特鋁質有限公司 MIDI Aluminium Fabricator Ltd.													
				工程號	J857	類別		物料號	M1				
				地盘	J857啟德6552	制圖	李传鹏	2022-01-13	圖號	X86063-001-025			
修改	A	B	C	图纸名称	铝料加工图	復核	練松文	2022-01-13	數量	-			
日期	03.18	04.06	05.12	材料	X86063	批准	林仁安	2022-01-13	單件重量	-	(KG)		
採用	工廠	✓	地盤	材料颜色	AL2:EK3X10063S-XF1(深灰色)								

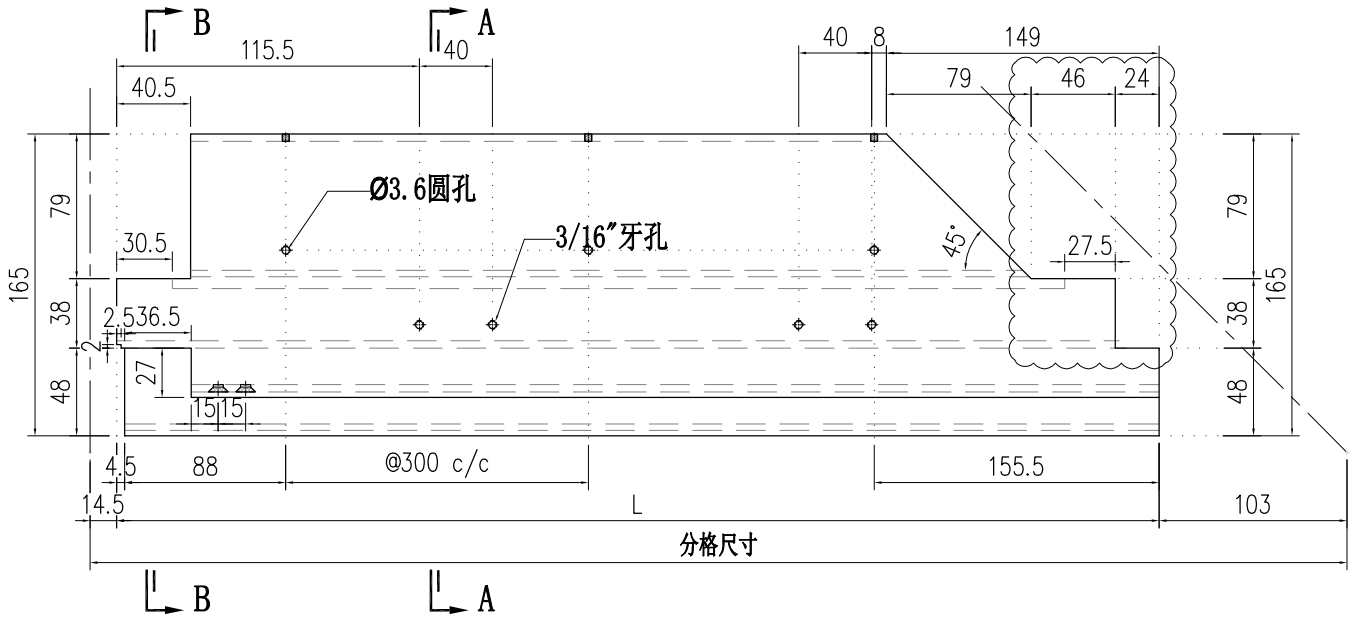


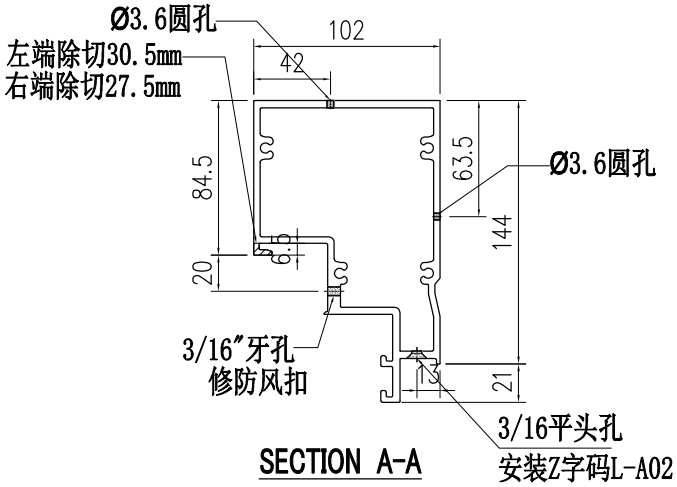


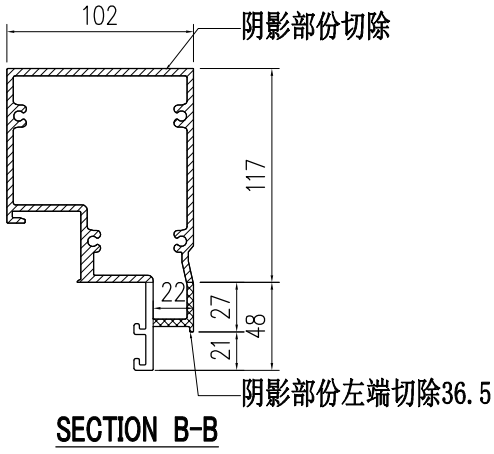


部件编号	L	分格尺寸
X86063-001-025	837.5	955
X86063-001-026	682.5	800

美特鋁質有限公司 MIDI Aluminium Fabricator Ltd.													
工程號	J857	類別		物料號	M1								
地盘	J857啟德6552	制圖	李传鹏	2022-01-13	圖號	X86063-001-057							
修改	A	B	C	採用	工廠	✓	地盤		图纸名称	铝料加工图	復核	練松文	2022-01-13	數量	-		
日期	03.18	04.06	05.12	材料颜色	AL2:ECK3X10063S-XF1(深灰色)				材料	X86063	批准	林仁安	2022-01-13	單件重量	-	(KG)	

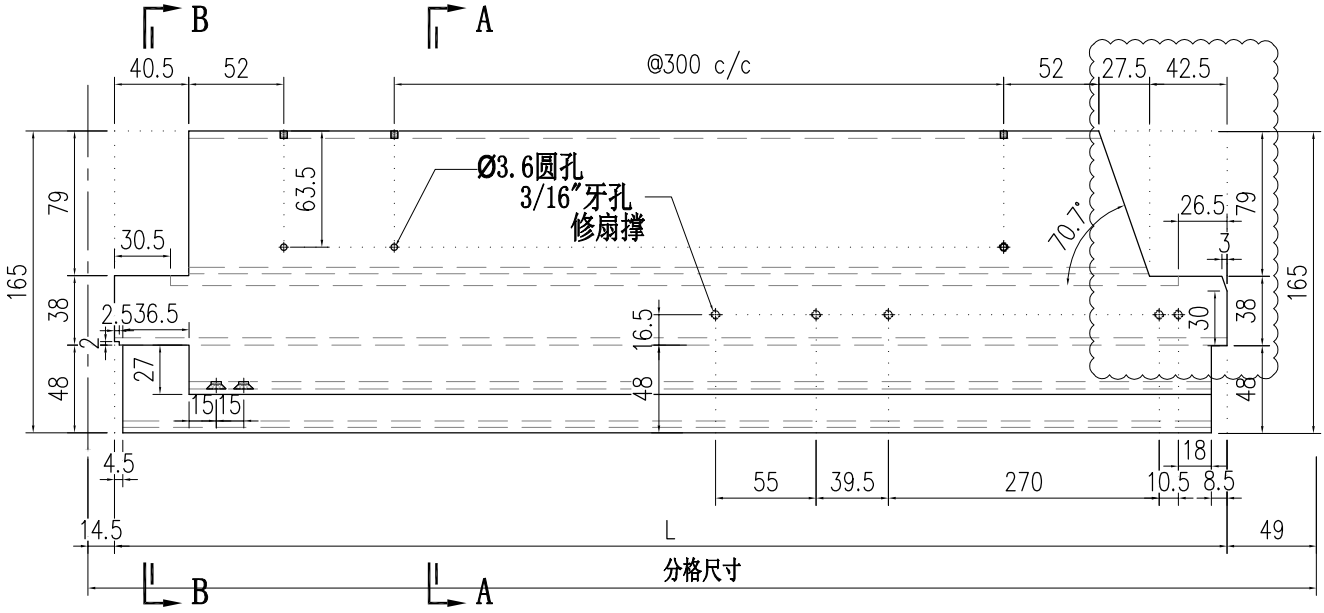


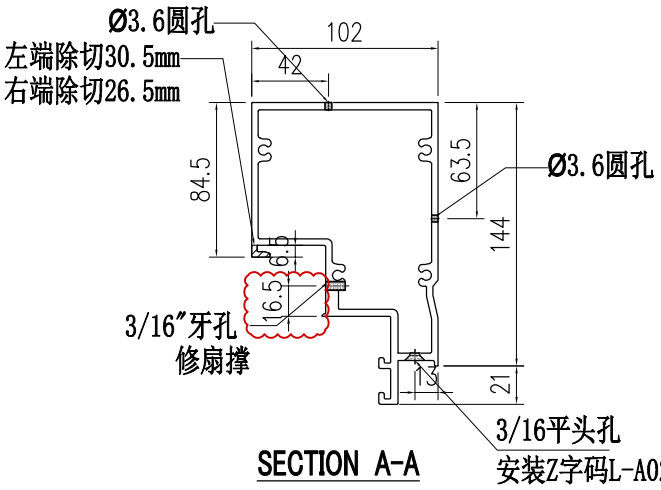


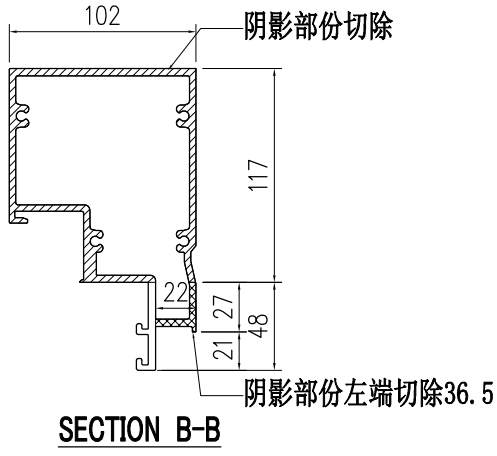


部件编号	L	分格尺寸
X86063-001-057	473.5	537

美特鋁質有限公司 MIDI Aluminium Fabricator Ltd.													
修改	A	B	C	採用	工廠	✓	地盤	工程號	J857	類別		物料號	M1
日期	03.18	04.06	05.12	材料顏色	AL2:ECX3X10063S-KF1(深灰色)			地盤	J857啟德6552	制圖	李传鹏 2022-01-13	圖號	X86064-001-025
								图纸名称	铝料加工图	復核	練松文 2022-01-13	數量	-
								材料	X86064	批准	林仁安 2022-01-13	單件重量	- (KG)

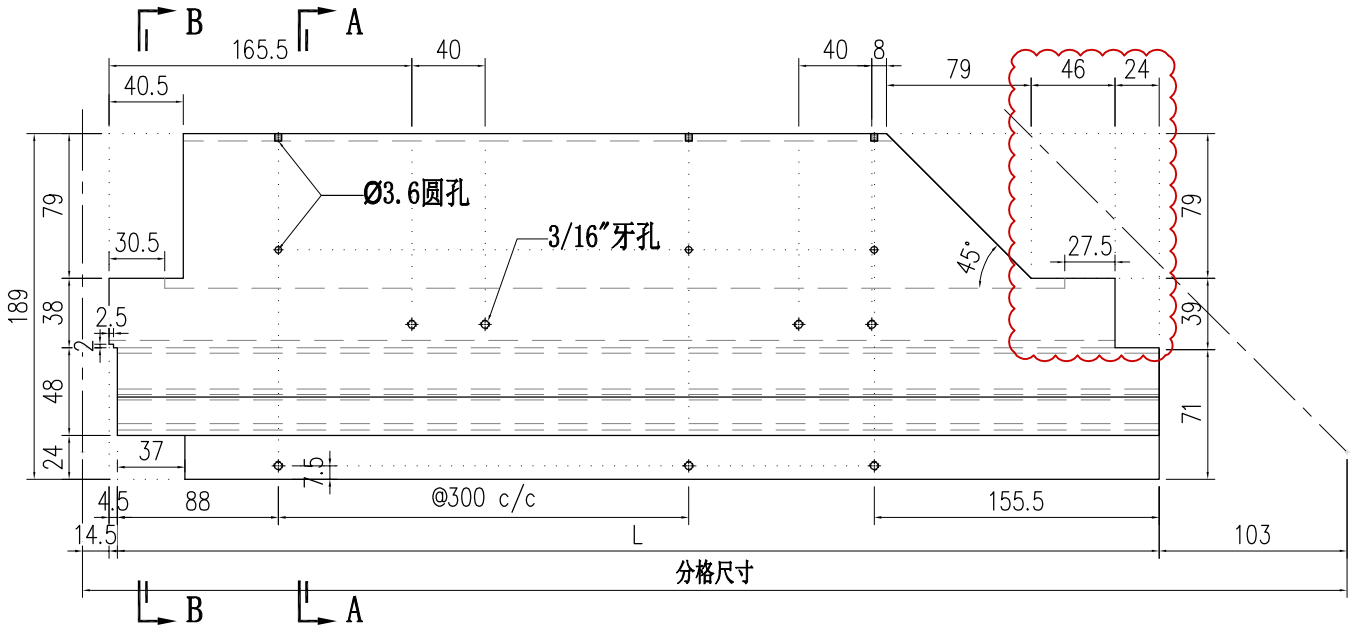

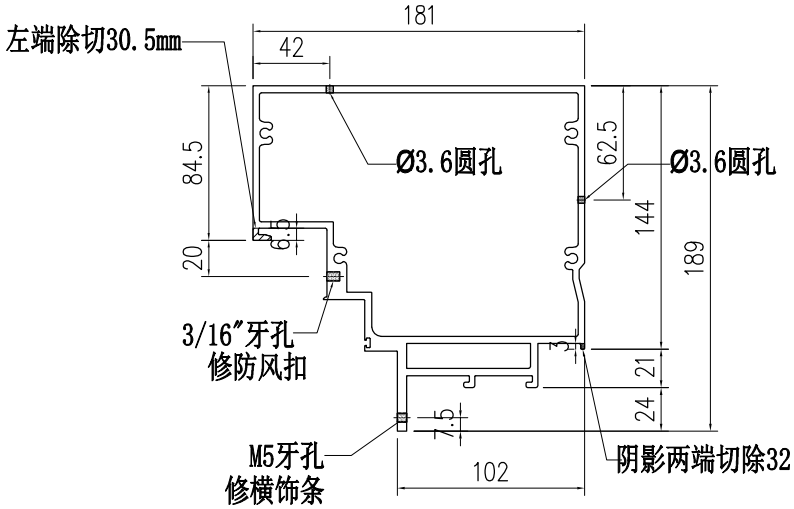


SECTION A-A

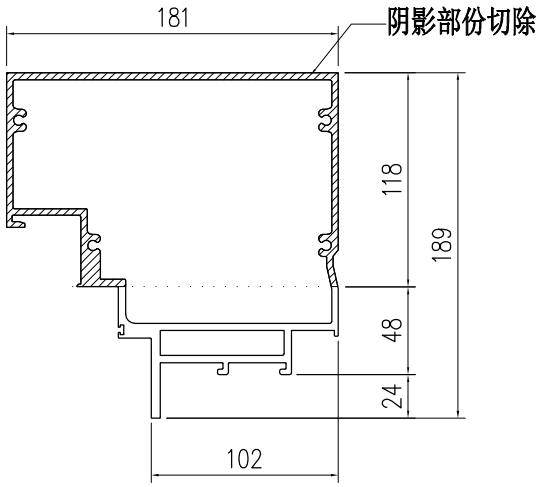


SECTION B-B


部件编号	L	分格尺寸
X86064-001-025	837.5	955

美特鋁質有限公司 MIDI Aluminium Fabricator Ltd.													
				工程號	J857	類別		物料號	M1				
				地盘	J857啟德6552	制圖	李传鹏	2022-01-13	圖號	X86066-001-025			
修改	A	B		採用工廠 ✓ 地盤		图纸名称	铝料加工图	復核	練松文	2022-01-13	數量	-	
日期	03.18	05.12		材料颜色	AL2:ECK3X10063S-XF1(深灰色)	材料	X86066	批准	林仁安	2022-01-13	單件重量	-	(KG)

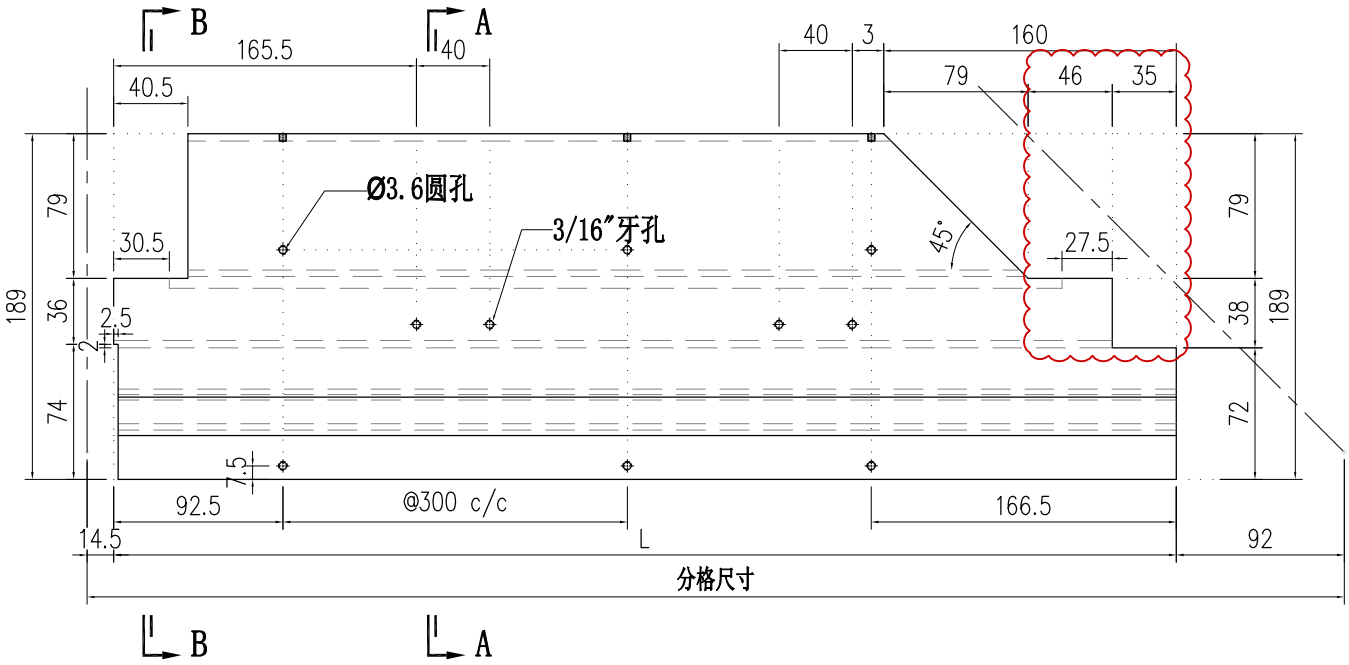

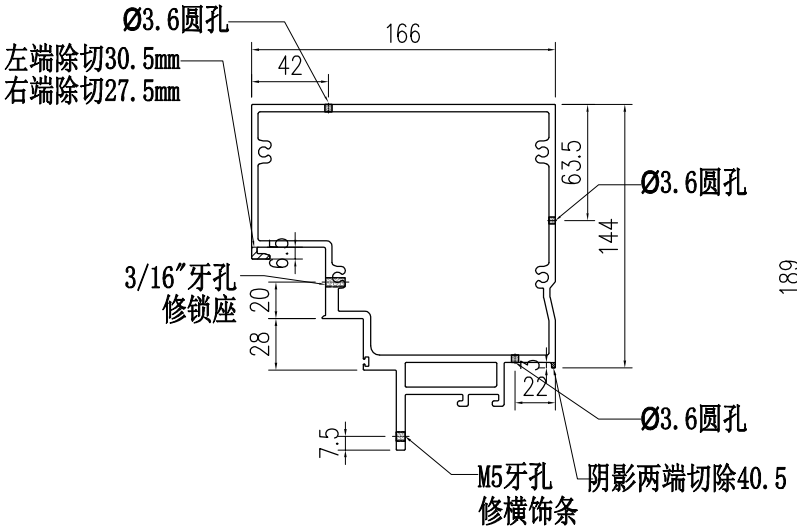


SECTION A-A

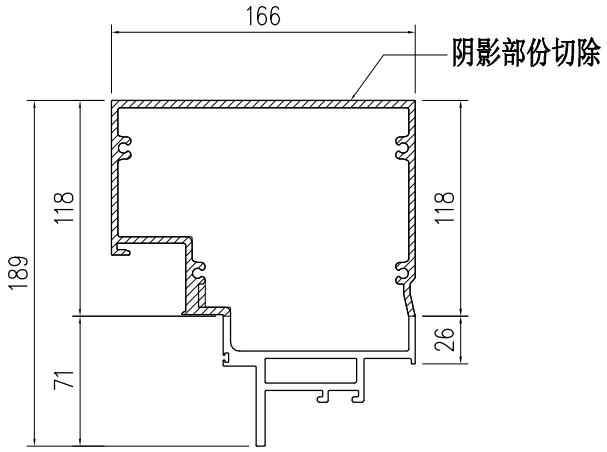

SECTION B-B

部件编号	L	分格尺寸
X86066-001-025	848.5	955

美特鋁質有限公司 MIDI Aluminium Fabricator Ltd.													
				工程號	J857	類別		物料號	M1				
				地盘	啟德6552	制圖	李傳鵬	2022-02-11	圖號	交底00			
修改	A			图纸名称	生窗胶条交底图	復核	練松文	2022-02-13	數量	-			
日期	03.18			材料	-	批准	林仁安	2022-02-15	單件重量	-	(KG)		
採用	工廠	✓	地盤										
材料顏色	-												

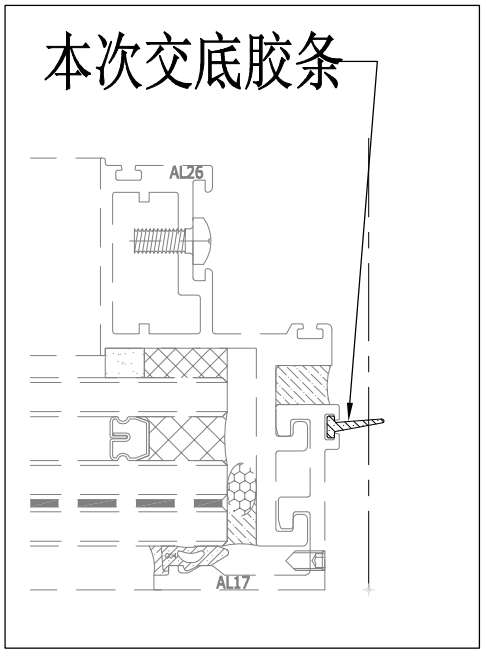

美特鋁質有限公司 MIDI Aluminium Fabricator Ltd.													
				工程號	J857	類別		物料號	M1				
				地盘	啟德6552	制圖	李傳鵬	2022-02-11	圖號	交底01			
修改	A			採用	工廠 ／	地盤	图纸名称	生窗胶条交底图	復核	練松文	2022-02-13	數量	-
日期	03.18			材料颜色	-		材料	-	批准	林仁安	2022-02-15	單件重量	- (KG)

JT-02

JT-02

窗号：AW-A02
类型1

批次	本类型数量
第一批	2
第二批A	0
第二批B	12
第二批C	8
第三批A	0
第三批B	0
第三批C	0
第四批	0
第五批	0

JT-09

JT-04

JT-02

窗号：AW-A02
类型2

批次	本类型数量
第一批	2
第二批A	0
第二批B	0
第二批C	0
第三批A	4
第三批B	12
第三批C	8
第四批	0
第五批	0

JT-02

JT-04

JT-02

JT-09

窗号：AW-A04
类型1

批次	本类型数量
第一批	2
第二批A	0
第二批B	0
第二批C	0
第三批A	0
第三批B	0
第三批C	0
第四批	0
第五批	20

JT-02

JT-04

JT-02

窗号：AW-A04
类型2

批次	本类型数量
第一批	2
第二批A	0
第二批B	0
第二批C	0
第三批A	4
第三批B	12
第三批C	8
第四批	0
第五批	0

JT-02

JT-09

JT-04

JT-02

窗号：AW-B01
类型1

批次	本类型数量
第一批	10
第二批A	4
第二批B	36
第二批C	24
第三批A	0
第三批B	0
第三批C	0
第四批	48
第五批	0

JT-02

JT-09

JT-04

JT-02

窗号：AW-B01
类型3

批次	本类型数量
第一批	4
第二批A	4
第二批B	12
第二批C	8
第三批A	0
第三批B	0
第三批C	0
第四批	24
第五批	0

JT-02

JT-02

JT-04

美特鋁質有限公司 MIDI Aluminium Fabricator Ltd.						工程號	J857	類別		物料號	M1		
						地盘	啟德6552	制圖	李傳鵬	2022-02-11	圖號	交底02	
修改	A			採用	工廠 ／ 地盤	图纸名称	生窗胶条交底图	復核	練松文	2022-02-13	數量	-	
日期	03.18			材料颜色	-	材料	-	批准	林仁安	2022-02-15	單件重量	-	(KG)

JT-02

JT-09 JT-02

窗号：AW-C01 类型1

批次	本类型数量
第一批	8
第二批A	0
第二批B	24
第二批C	16
第三批A	0
第三批B	0
第三批C	0
第四批	48
第五批	0

JT-04

JT-02

JT-02 JT-02

窗号：AW-C01 类型2

批次	本类型数量
第一批	4
第二批A	4
第二批B	12
第二批C	8
第三批A	0
第三批B	0
第三批C	0
第四批	24
第五批	0

JT-04

JT-02

JT-02 JT-02

窗号：AW-D03 类型1

批次	本类型数量
第一批	6
第二批A	0
第二批B	0
第二批C	0
第三批A	8
第三批B	36
第三批C	24
第四批	0
第五批	0

JT-04

JT-02

JT-02 JT-09

窗号：AW-D03 类型2

批次	本类型数量
第一批	8
第二批A	0
第二批B	0
第二批C	0
第三批A	12
第三批B	36
第三批C	24
第四批	0
第五批	24

JT-04

JT-02

JT-09 JT-02

窗号：AW-D03R 类型1

批次	本类型数量
第一批	8
第二批A	0
第二批B	0
第二批C	0
第三批A	12
第三批B	48
第三批C	32
第四批	0
第五批	0

JT-04

JT-02

JT-02 JT-02

窗号：AW-D03R 类型2

批次	本类型数量
第一批	2
第二批A	0
第二批B	0
第二批C	0
第三批A	4
第三批B	12
第三批C	8
第四批	0
第五批	0

JT-04

美特鋁質有限公司 MIDI Aluminium Fabricator Ltd.							工程號	J857	類別		物料號	M1		
							地盘	啟德6552	制圖	李傳鵬	2022-02-11	圖號	交底02	
修改	A			採用	工廠	／	地盤	图纸名称	生窗胶条交底图	復核	練松文	2022-02-13	數量	-
日期	03.18			材料颜色	-			材料	-	批准	林仁安	2022-02-15	單件重量	- (KG)

JT-02

JT-02 窗号：AW-L01 类型1 JT-02

批次	本类型数量
第一批	11
第二批A	0
第二批B	0
第二批C	0
第三批A	0
第三批B	0
第三批C	0
第四批	0
第五批	0

JT-04

JT-02

JT-09 窗号：AW-L01 类型2 JT-02

批次	本类型数量
第一批	1
第二批A	0
第二批B	0
第二批C	0
第三批A	0
第三批B	0
第三批C	0
第四批	0
第五批	0

JT-04

JT-02

JT-02 窗号：AW-L11 类型1 JT-02

批次	本类型数量
第一批	5
第二批A	0
第二批B	0
第二批C	0
第三批A	0
第三批B	0
第三批C	0
第四批	0
第五批	0

JT-04

JT-02

JT-09 窗号：AW-L11 类型2 JT-02

批次	本类型数量
第一批	1
第二批A	0
第二批B	0
第二批C	0
第三批A	0
第三批B	0
第三批C	0
第四批	0
第五批	0

JT-04

JT-02

JT-09 窗号：AW-L03 类型1 JT-02

批次	本类型数量
第一批	3
第二批A	0
第二批B	0
第二批C	0
第三批A	0
第三批B	0
第三批C	0
第四批	0
第五批	0

JT-04


JT-02


JT-02 窗号：AW-L03 类型2 JT-09

批次	本类型数量
第一批	1
第二批A	0
第二批B	0
第二批C	0
第三批A	0
第三批B	0
第三批C	0
第四批	0
第五批	0

JT-04


美特鋁質有限公司 MIDI Aluminium Fabricator Ltd.												
修改	A	B	C	採用	工廠	✓	地盤	工程號	J857	類別		物料號	M1
日期	03.18	04.06	05.12	材料顏色	-			地盤	啟德6552	制圖	李傳鵬	2022-02-11	圖號 AW-A01
								图纸名称	生窗组装图	復核	練松文	2022-02-13	數量 -
								材料	-	批准	林仁安	2022-02-15	單件重量 - (KG)

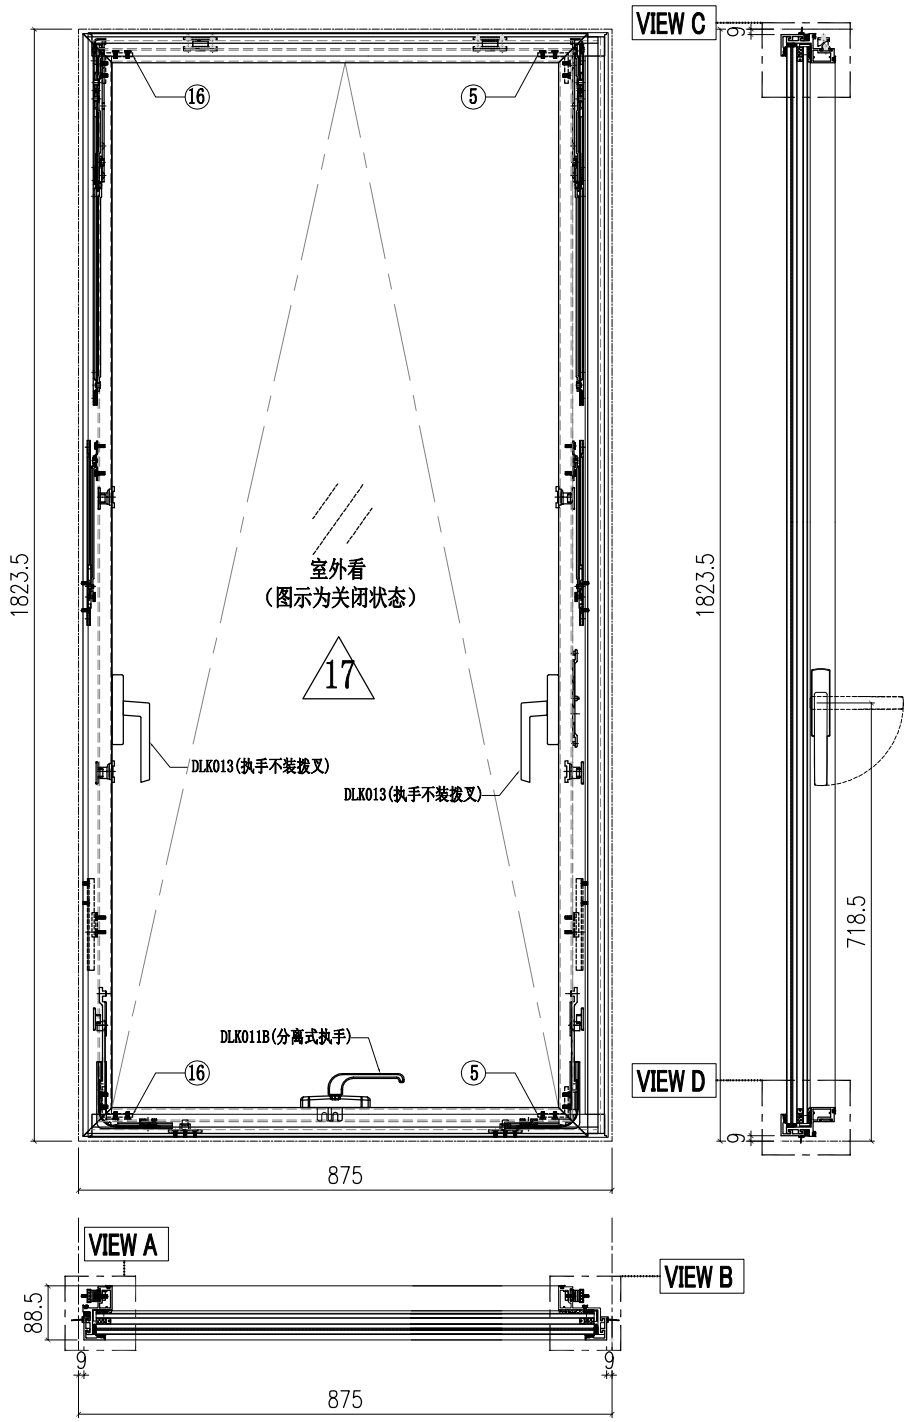


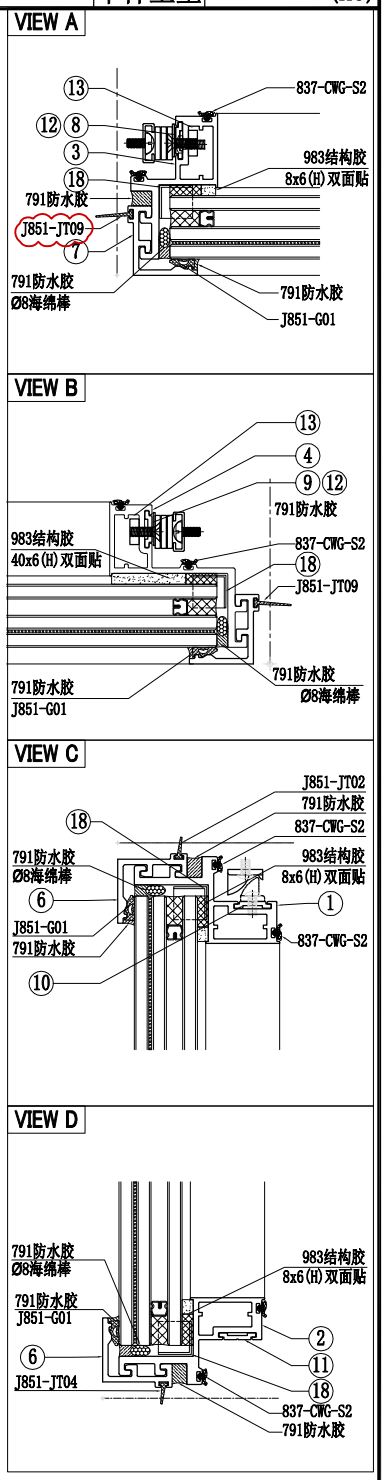

序号	加工图编号	材料名称	长度	支/幅	序号	加工图编号	材料名称	长度	支/幅
10	X86150-001	X86150	55	2	20	B2968-002	B2968	287	1
9	X86150-004B	X86150	1003	1					
8	X86150-003B	X86150	1021	1	18	PT-BM-P65	1mm THK. ALUM. PLATE		4
7	X86071-P04-11	X86071	1798.5	2	17	GL3-L005	817X1765 (GLASS)		1
6	X86071-P01-01	X86071	857	2	16	C747-002	C747	28.5	2
5	C747-001	C747	28.5	2	15				
4	X86073-001	X86073	1808.5	1	14				
3	X86072-003	X86072	1808.5	1	13	B2968-001	B2968	287	1
2	X86072-006	X86072	844.5	1	12	X86150-006	X86150	341	2
1	X86072-005	X86072	844.5	1	11	X86150-007-03	X86150	691	1

美特鋁質有限公司 MIDI Aluminium Fabricator Ltd.											
修改	A	B	C	採用工廠 ✓	地盤	工程號	J857	類別		物料號	M1
日期	03.18	04.06	05.12	材料颜色	-	地盘	啟德6552	制圖	李傳鵬	2022-02-11	圖號 AW-A02
						图纸名称	生窗组装图	復核	練松文	2022-02-13	數量 -
						材料	-	批准	林仁安	2022-02-15	單件重量 - (KG)

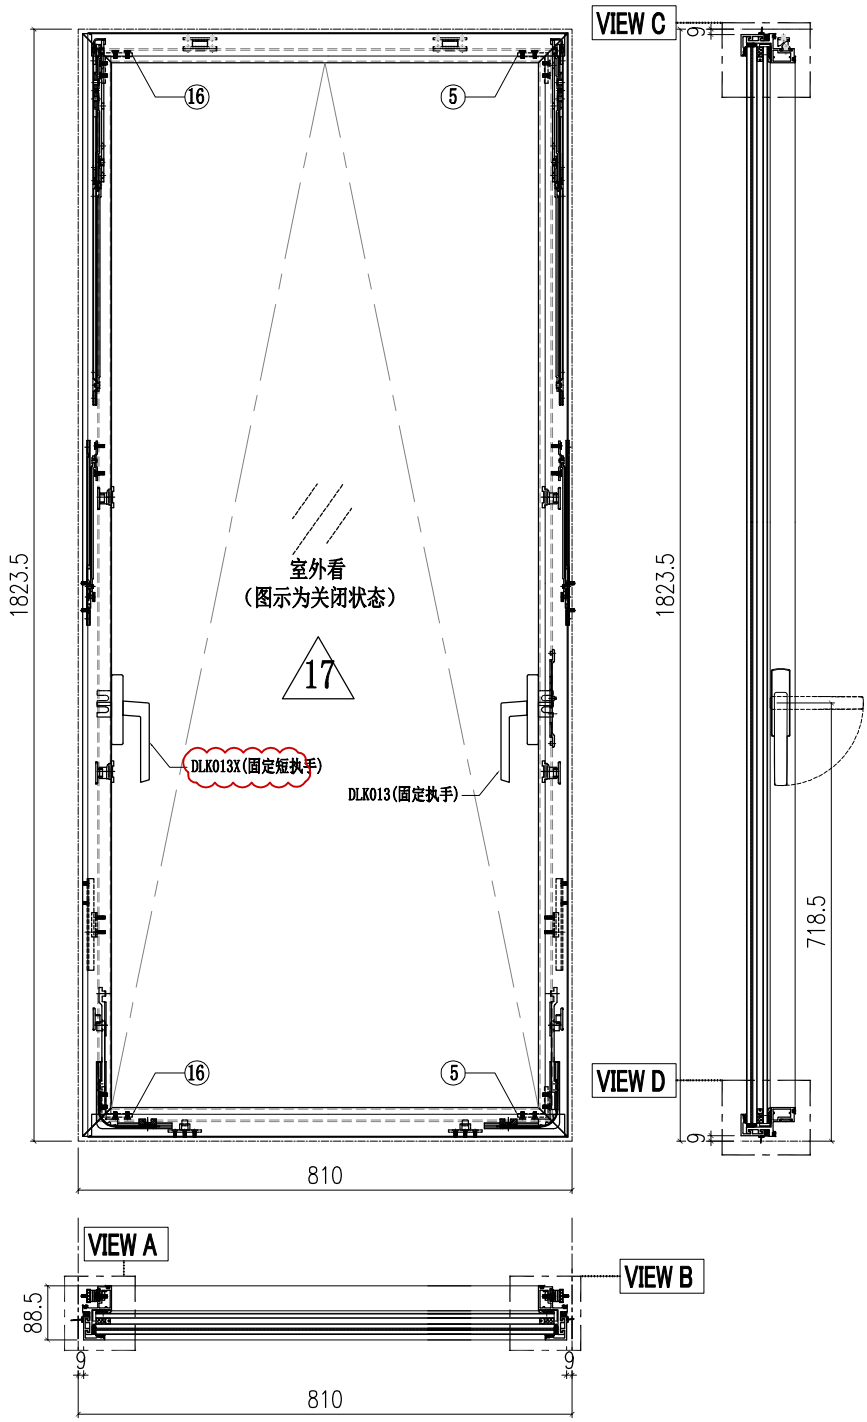


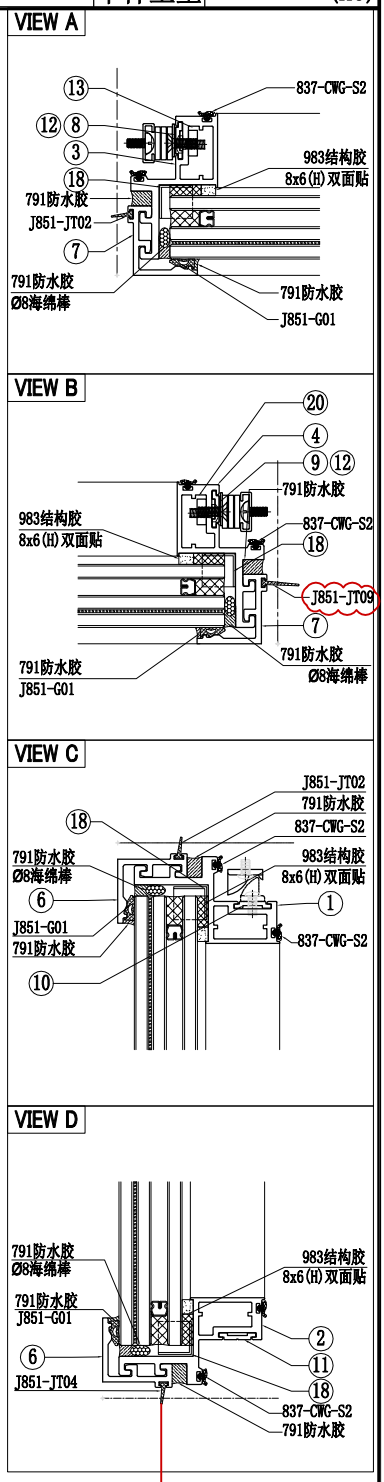


序号	加工图编号	材料名称	长度	支/幅	序号	加工图编号	材料名称	长度	支/幅
10	X86150-001	X86150	55	2	20	B2968-002	B2968	287	1
9	X86150-004	X86150	1021	1					
8	X86150-003	X86150	1021	1	18	PT-BM-P65	1mm THK. ALUM. PLATE		4
7	X86071-P04-11	X86071	1798.5	2	17	GL3-L007	752X1765 (GLASS)		1
6	X86071-P01-04	X86071	792	2	16	C747-002	C747	28.5	2
5	C747-001	C747	28.5	2	15				
4	X86072-004	X86072	1808.5	1	14				
3	X86072-003	X86072	1808.5	1	13	B2968-001	B2968	287	1
2	X86072-002-02	X86072	795	1	12	X86150-006	X86150	341	2
1	X86072-001-02	X86072	795	1	11	X86150-005	X86150	85	2

注：需按交底来穿胶条


美特鋁質有限公司 MIDI Aluminium Fabricator Ltd.													
修改	A	B	C	採用工廠 ✓ 地盤		工程號	J857	類別		物料號	M1		
日期	03.18	04.06	05.12	材料颜色	-	地盘	啟德6552	制圖	李傳鵬	2022-02-11	圖號	AW-A03	
						图纸名称	生窗组装图	復核	練松文	2022-02-13	數量	-	
						材料	-	批准	林仁安	2022-02-15	單件重量	-	(KG)

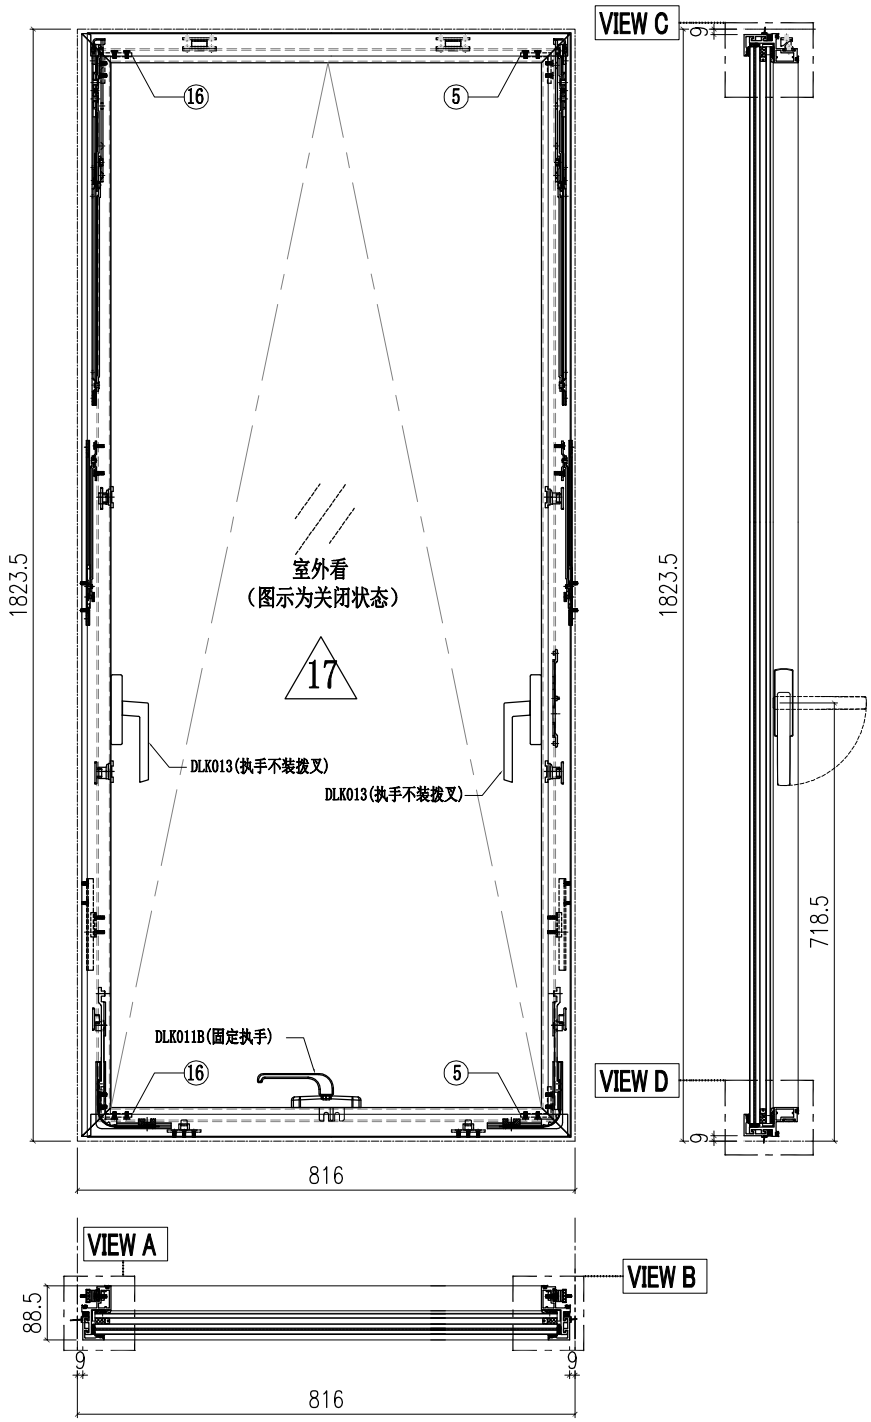


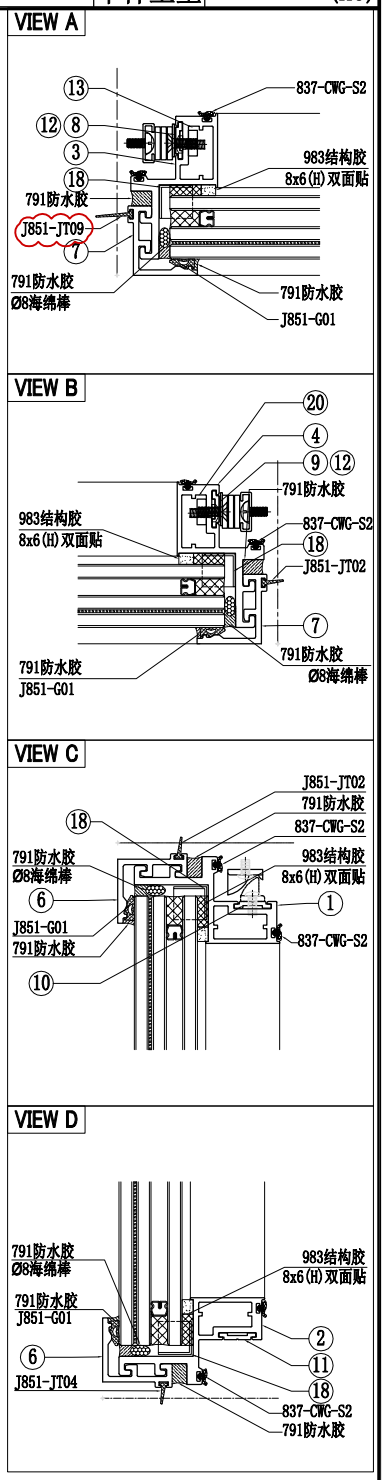

序号	加工图编号	材料名称	长度	支/幅	序号	加工图编号	材料名称	长度	支/幅
10	X86150-001	X86150	55	2	20	B2968-002	B2968	287	1
9	X86150-004A	X86150	1021	1					
8	X86150-003A	X86150	1003	1	18	PT-BM-P65	1mm THK. ALUM. PLATE		4
7	X86071-P04-11	X86071	1798.5	2	17	GL3-L028	758X1765 (GLASS)		1
6	X86071-P01-05	X86071	798	2	16	C747-002	C747	28.5	2
5	C747-001	C747	28.5	2	15				
4	X86072-004	X86072	1808.5	1	14				
3	X86072-003	X86072	1808.5	1	13	B2968-001	B2968	287	1
2	X86072-008-01	X86072	801	1	12	X86150-006	X86150	341	2
1	X86072-001-03	X86072	801	1	11	X86150-008-01	X86150	664.5	1

美特鋁質有限公司 MIDI Aluminium Fabricator Ltd.											
修改	A	B	C	採用工廠 ✓ 地盤	工程號	J857	類別		物料號	M1	
日期	03.18	04.06	05.12	材料颜色 -	地盘	啟德6552	制圖	李傳鵬	2022-02-11	圖號	AW-A04
					图纸名称	生窗组装图	復核	練松文	2022-02-13	數量	-
					材料	-	批准	林仁安	2022-02-15	單件重量	- (KG)

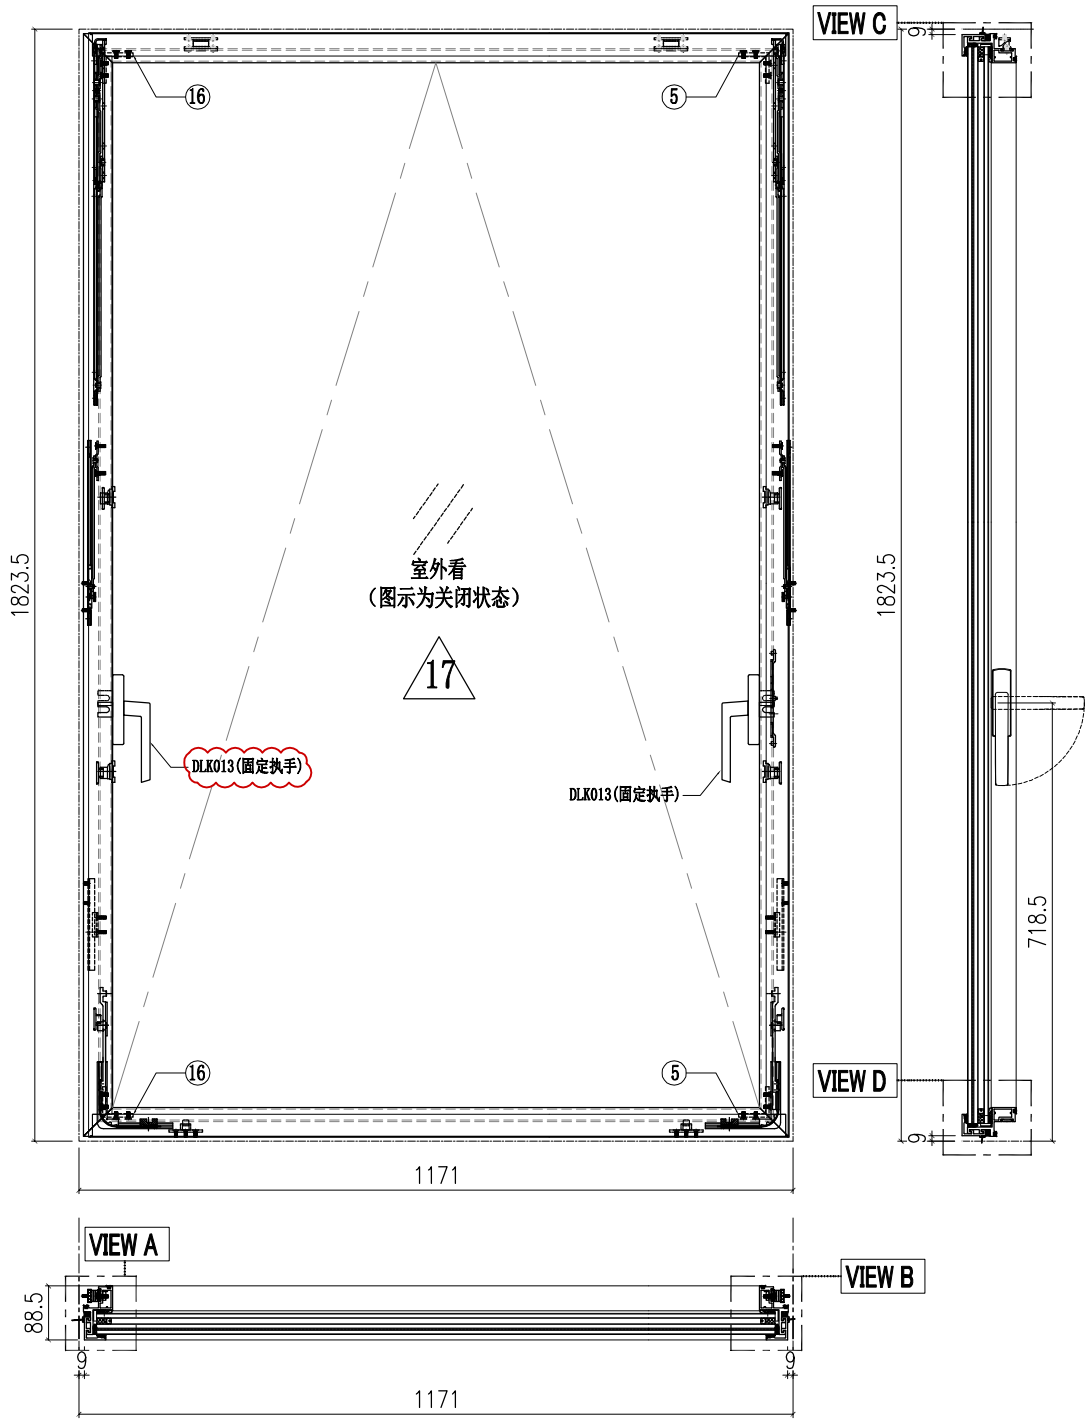


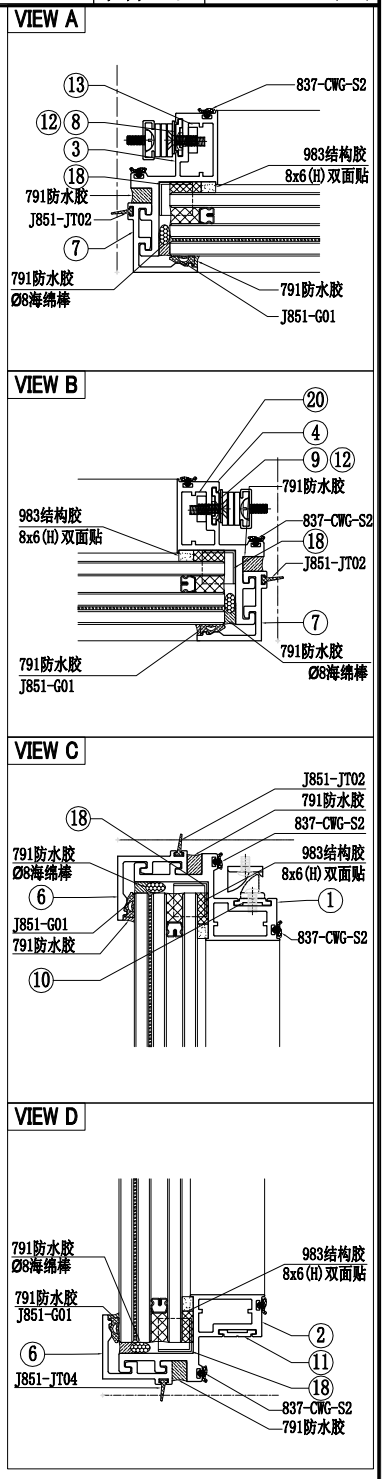


序号	加工图编号	材料名称	长度	支/幅	序号	加工图编号	材料名称	长度	支/幅
10	X86150-001	X86150	55	2	20	B2968-002	B2968	287	1
9	X86150-004	X86150	1021	1					
8	X86150-003	X86150	1021	1	18	PT-BM-P65	1mm THK. ALUM. PLATE		4
7	X86071-P04-11	X86071	1798.5	2	17	GL3-L088	1113X1765 (GLASS)		1
6	X86071-P01-18	X86071	1153	2	16	C747-002	C747	28.5	2
5	C747-001	C747	28.5	2	15				
4	X86072-004	X86072	1808.5	1	14				
3	X86072-003	X86072	1808.5	1	13	B2968-001	B2968	287	1
2	X86072-002-04	X86072	1156	1	12	X86150-006	X86150	341	2
1	X86072-001-04	X86072	1156	1	11	X86150-005	X86150	85	2

注：需按交底来穿胶条


美特鋁質有限公司 MIDI Aluminium Fabricator Ltd.													
修改	A	B	C	採用	工廠	✓	地盤	工程號	J857	類別		物料號	M1
日期	03.18	04.06	05.12	材料顏色	-			地盘	啟德6552	制圖	李傳鵬	2022-02-11	圖號 AW-A05
								图纸名称	生窗组装图	復核	練松文	2022-02-13	數量 -
								材料	-	批准	林仁安	2022-02-15	單件重量 - (KG)

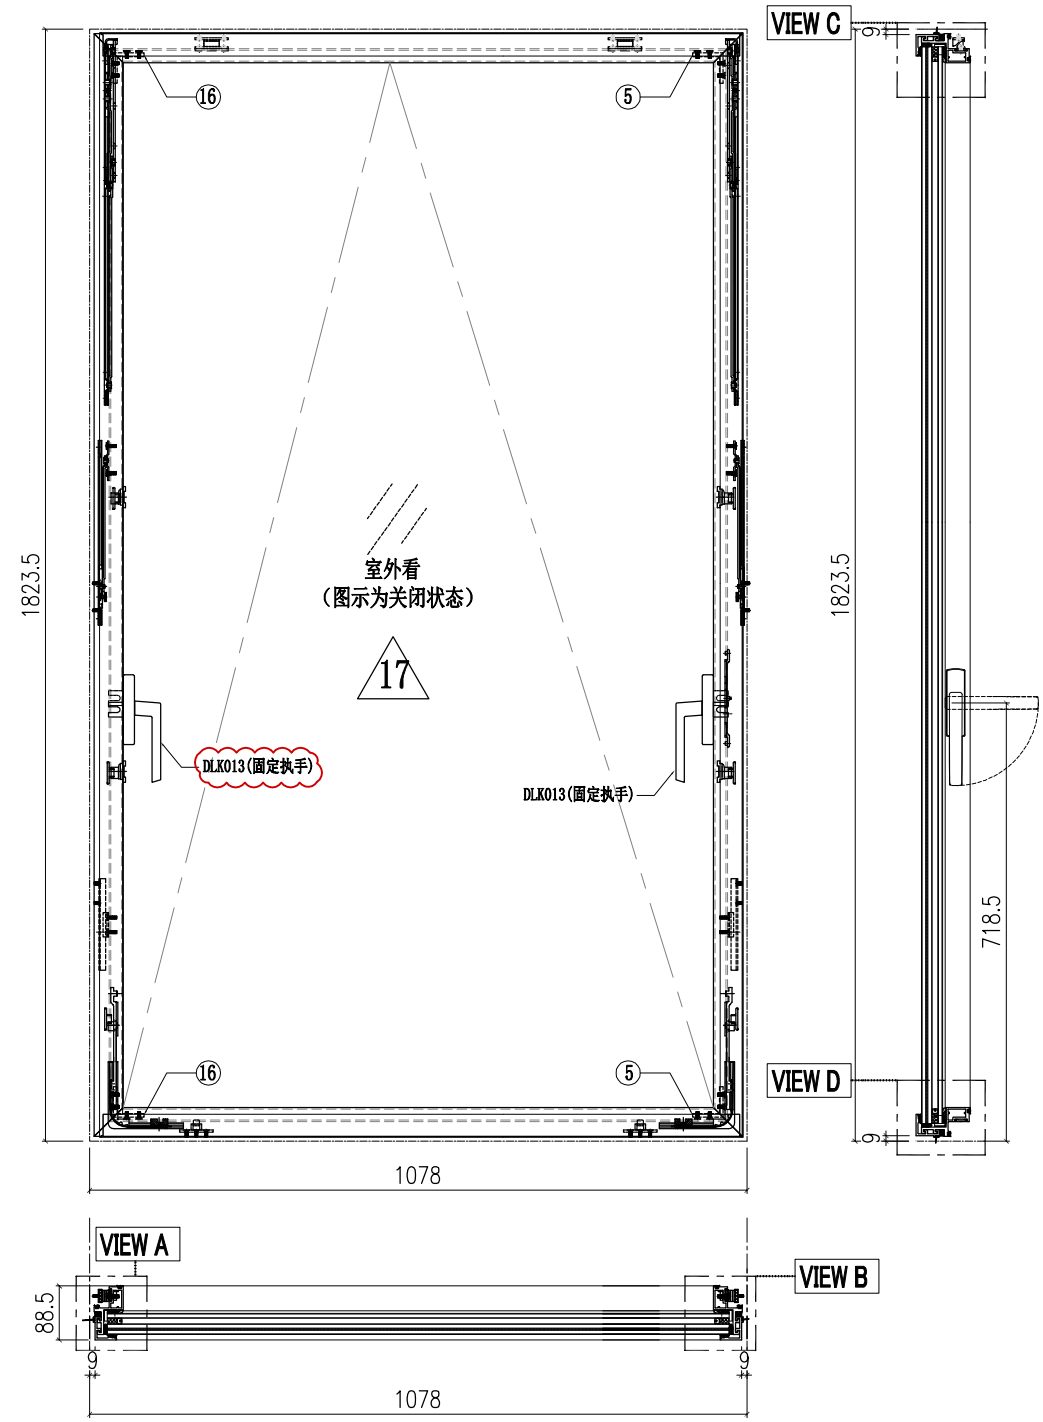


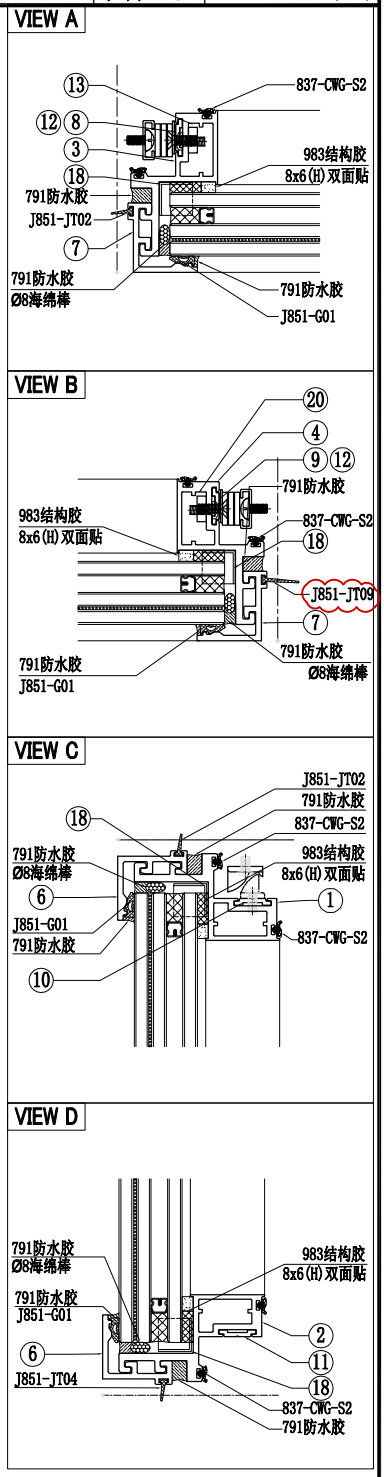



序号	加工图编号	材料名称	长度	支/幅	序号	加工图编号	材料名称	长度	支/幅
10	X86150-001	X86150	55	2	20	B2968-002	B2968	287	1
9	X86150-004	X86150	1021	1					
8	X86150-003	X86150	1021	1	18	PT-BM-P65	1mm THK. ALUM. PLATE		4
7	X86071-P04-11	X86071	1798.5	2	17	GL3-L010	1020X1765 (GLASS)		1
6	X86071-P01-49	X86071	1060	2	16	C747-002	C747	28.5	2
5	C747-001	C747	28.5	2	15				
4	X86072-004	X86072	1808.5	1	14				
3	X86072-003	X86072	1808.5	1	13	B2968-001	B2968	287	1
2	X86072-002-05	X86072	1063	1	12	X86150-006	X86150	341	2
1	X86072-001-05	X86072	1063	1	11	X86150-005	X86150	85	2


美特鋁質有限公司 MIDI Aluminium Fabricator Ltd.													
修改	A	B	C	採用工廠	✓	地盤	工程號	J857	類別		物料號	M1	
日期	03.18	04.06	05.12	材料颜色	-		地盘	啟德6552	制圖	李傳鵬	2022-02-11	圖號	AW-B01
							图纸名称	生窗组装图	復核	練松文	2022-02-13	數量	-
							材料	-	批准	林仁安	2022-02-15	單件重量	- (KG)

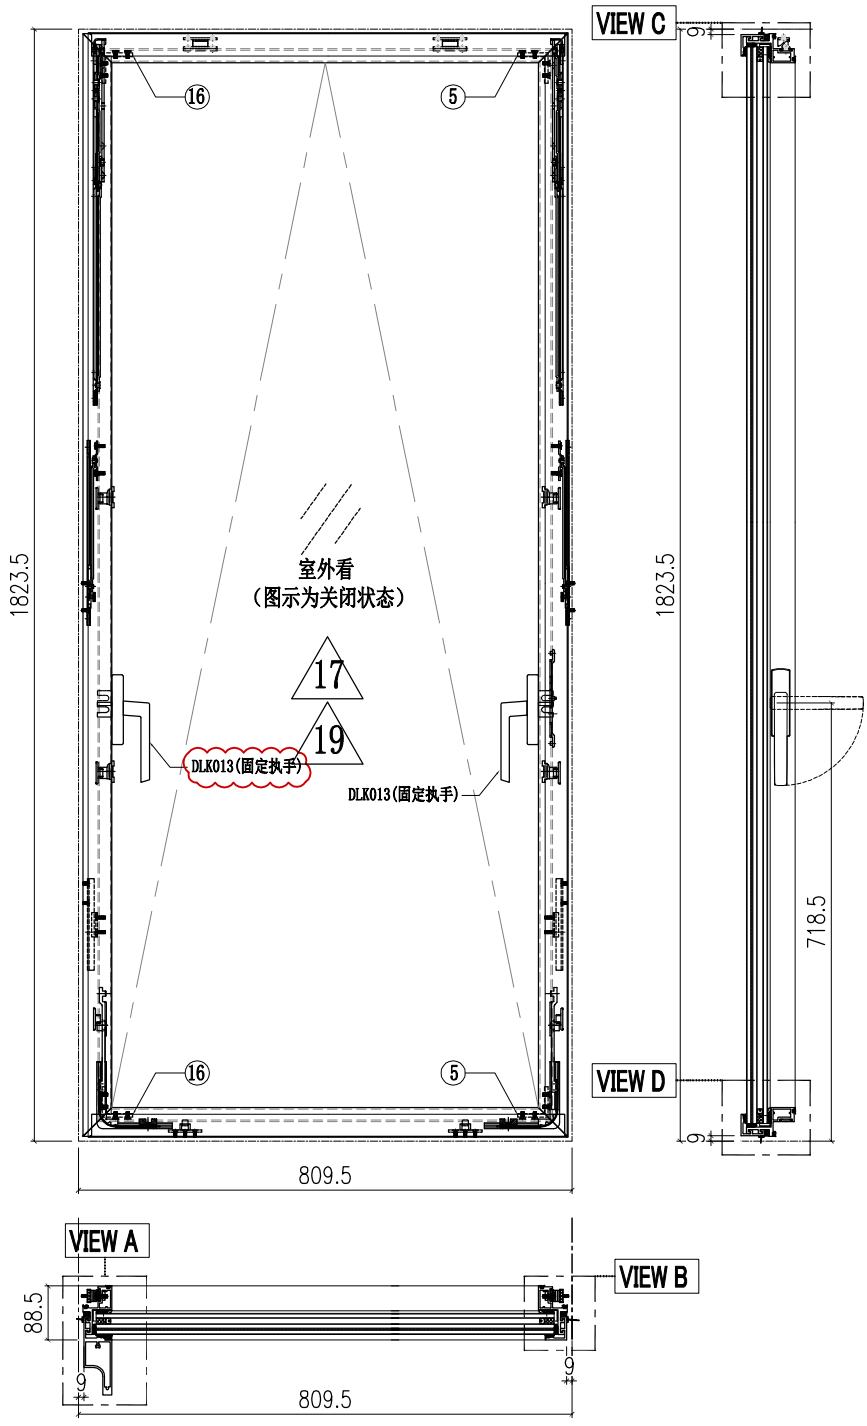

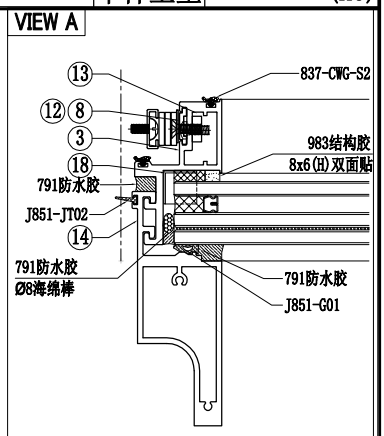

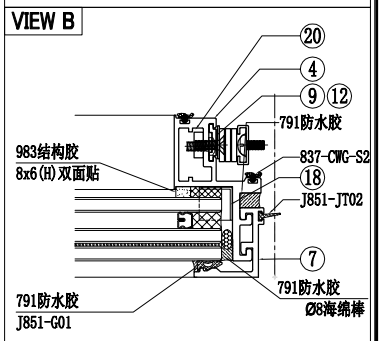

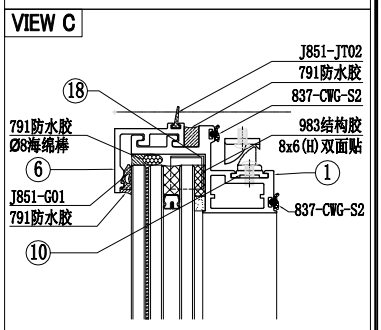


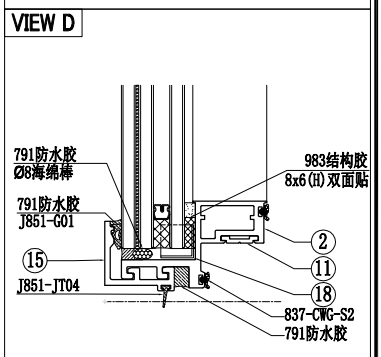



序号	加工图编号	材料名称	长度	支/幅	序号	加工图编号	材料名称	长度	支/幅
10	X86150-001	X86150	55	2	20	B2968-002	B2968	287	1
9	X86150-004	X86150	1021	1	19	GL3-L009	751X1765 (GLASS)		1
8	X86150-003	X86150	1021	1	18	PT-BM-P65	1mm THK. ALUM. PLATE		4
7	X86071-P04-11	X86071	1798.5	1	17	GL3-L007	752X1765 (GLASS)		1
6	X86071-P03-03	X86071	791.5	1	16	C747-002	C747	28.5	2
5	C747-001	C747	28.5	2	15	X86071-P03R-03	X86071	791.5	1
4	X86072-004	X86072	1808.5	1	14	X86142-P01-03	X86142	1799.5	1
3	X86072-003	X86072	1808.5	1	13	B2968-001	B2968	287	1
2	X86072-002-06	X86072	794.5	1	12	X86150-006	X86150	341	2
1	X86072-001-06	X86072	794.5	1	11	X86150-005	X86150	85	2


注：需按交底来穿胶条


美特鋁質有限公司 MIDI Aluminium Fabricator Ltd.													
修改	A	B	C	採用	工廠	✓	地盤	工程號	J857	類別		物料號	M1
日期	03.18	04.06	05.12	材料顏色	-			地盤	啟德6552	制圖	李傳鵬	2022-02-11	圖號 AW-B02
								图纸名称	生窗组装图	復核	練松文	2022-02-13	數量 -
								材料	-	批准	林仁安	2022-02-15	單件重量 - (KG)

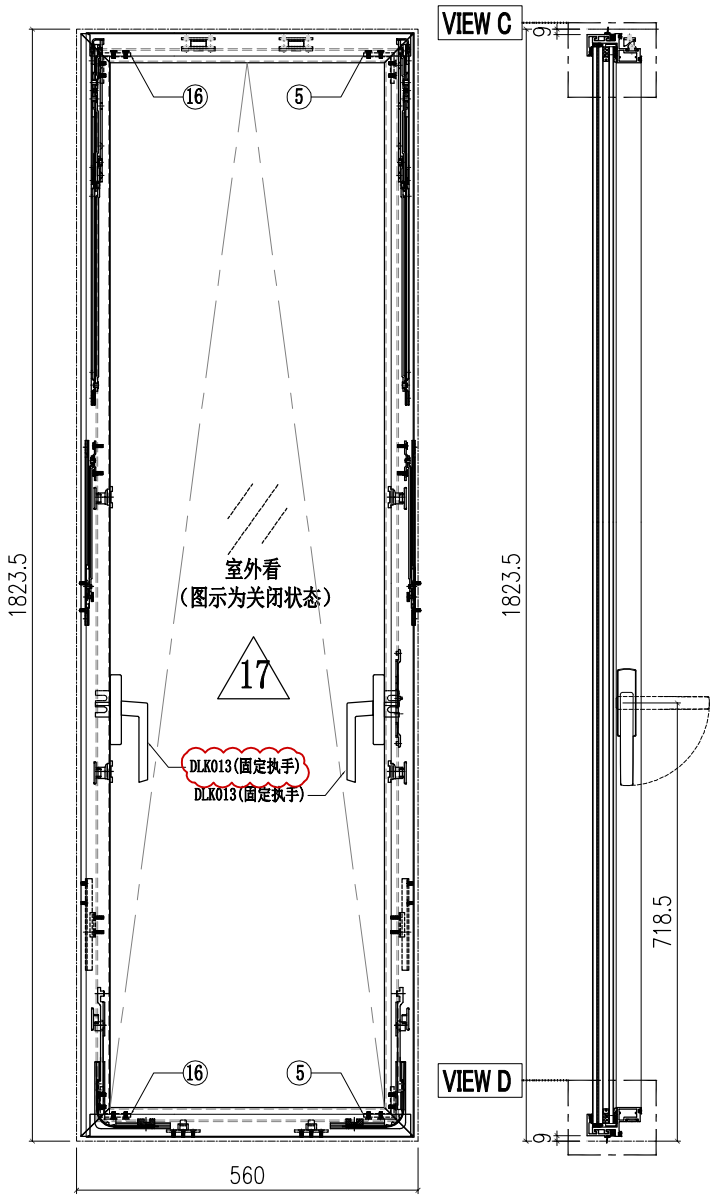

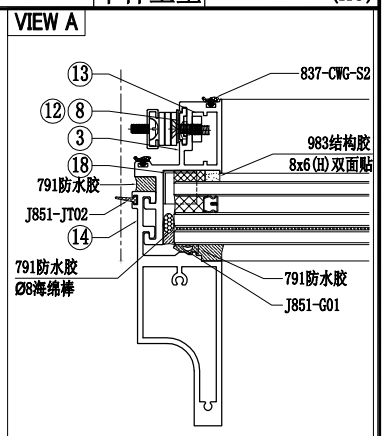

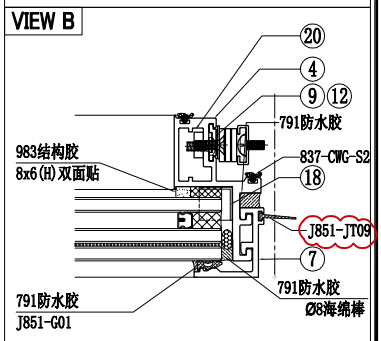


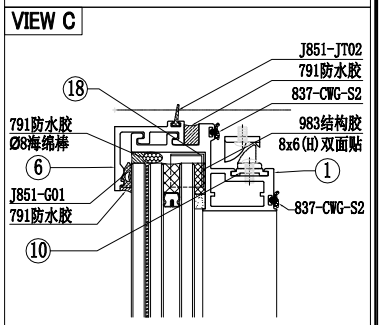


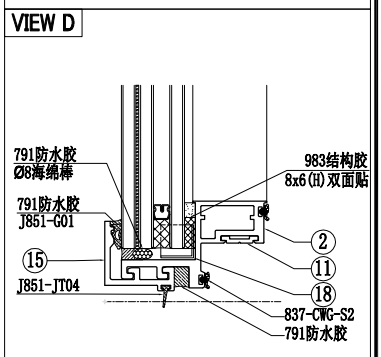



序号	加工图编号	材料名称	长度	支/幅	序号	加工图编号	材料名称	长度	支/幅
10	X86150-001	X86150	55	2	20	B2968-002	B2968	287	1
9	X86150-004	X86150	1021	1					
8	X86150-003	X86150	1021	1	18	PT-BM-P65	1mm THK. ALUM. PLATE		4
7	X86071-P04-11	X86071	1798.5	1	17	GL3-L014	502X1765 (GLASS)		1
6	X86071-P03-06	X86071	542	1	16	C747-002	C747	28.5	2
5	C747-001	C747	28.5	2	15	X86071-P03R-06	X86071	542	1
4	X86072-004	X86072	1808.5	1	14	X86142-P01-03	X86142	1799.5	1
3	X86072-003	X86072	1808.5	1	13	B2968-001	B2968	287	1
2	X86072-002-07	X86072	545	1	12	X86150-006	X86150	341	2
1	X86072-001-07	X86072	545	1	11	X86150-005	X86150	85	2


美特鋁質有限公司 MIDI Aluminium Fabricator Ltd.													
修改	A	B	C	採用	工廠	✓	地盤	工程號	J857	類別		物料號	M1
日期	03.18	04.06	05.12	材料顏色	-			地盤	啟德6552	制圖	李傳鵬	2022-02-11	圖號 AW-B03
								图纸名称	生窗组装图	復核	練松文	2022-02-13	數量 -
								材料	-	批准	林仁安	2022-02-15	單件重量 - (KG)

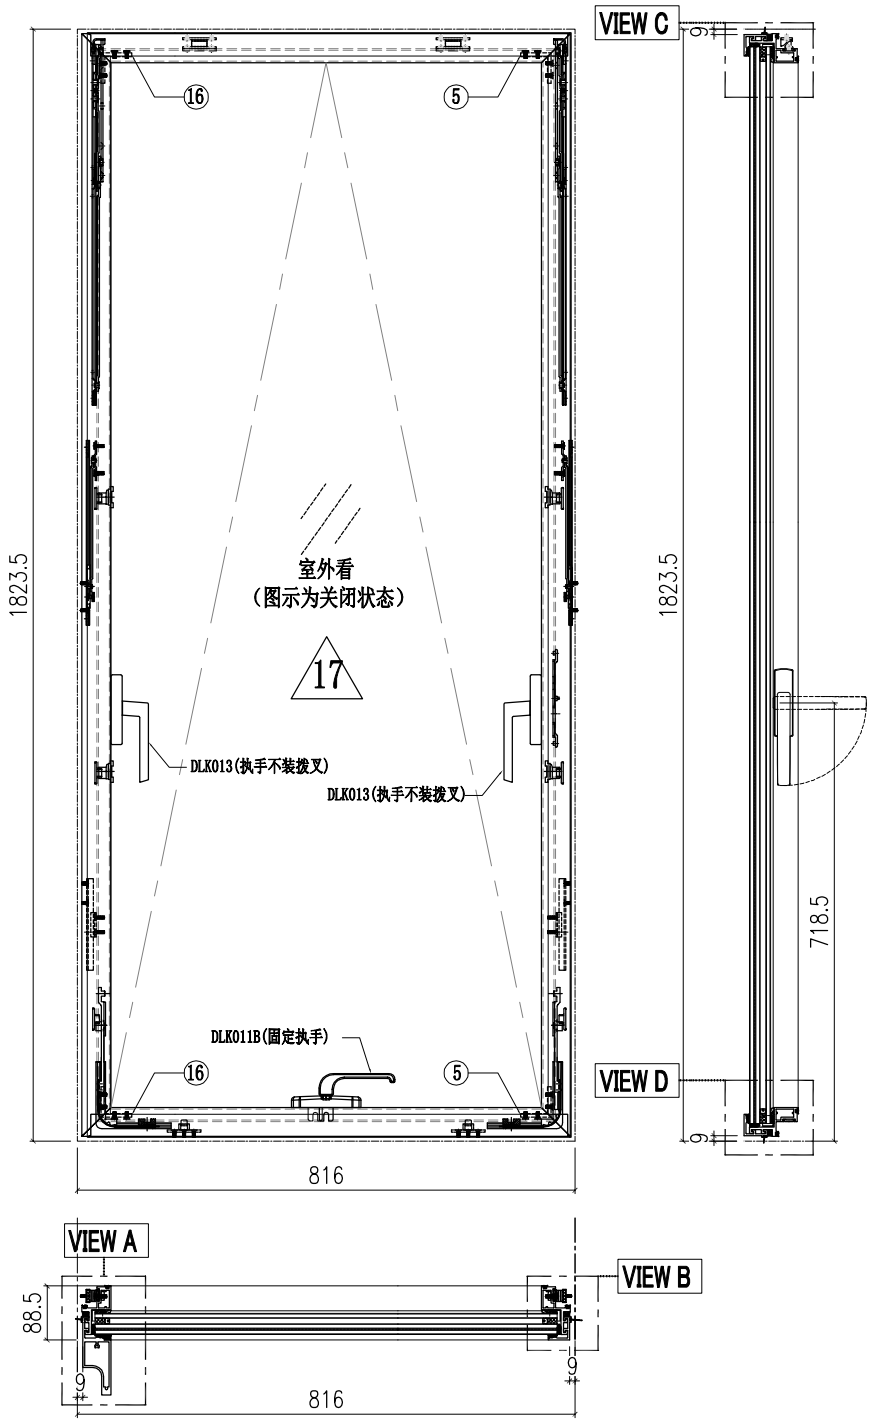

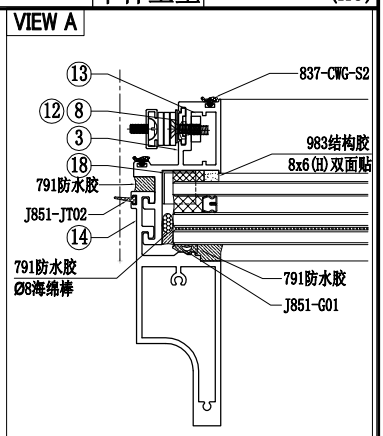

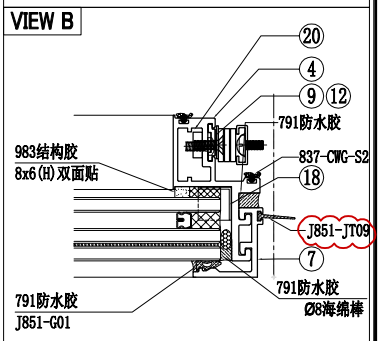


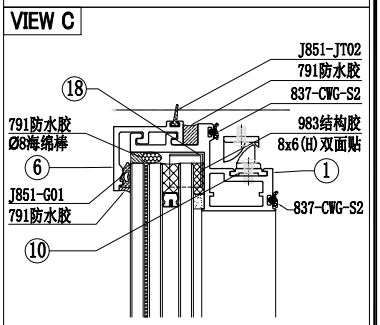


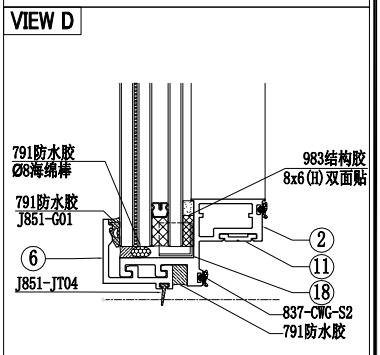



序号	加工图编号	材料名称	长度	支/幅	序号	加工图编号	材料名称	长度	支/幅
10	X86150-001	X86150	55	2	20	B2968-002	B2968	287	1
9	X86150-004B	X86150	1003	1					
8	X86150-003B	X86150	1021	1	18	PT-BM-P65	1mm THK. ALUM. PLATE		4
7	X86071-P04-11	X86071	1798.5	1	17	GL3-L028	758X1765 (GLASS)		1
6	X86071-P03-08	X86071	798	1	16	C747-002	C747	28.5	2
5	C747-001	C747	28.5	2	15	X86071-P03R-08	X86071	798	1
4	X86072-004	X86072	1808.5	1	14	X86142-P01-03	X86142	1799.5	1
3	X86072-003	X86072	1808.5	1	13	B2968-001	B2968	287	1
2	X86072-007-01	X86072	801	1	12	X86150-006	X86150	341	2
1	X86072-001-03	X86072	801	1	11	X86150-007-01	X86150	664.5	1


美特鋁質有限公司 MIDI Aluminium Fabricator Ltd.											
修改	A	B	C	採用	工廠 ✓	地盤	工程號	J857	類別		物料號	M1	
日期	03.18	04.06	05.12	材料顏色	-		地盘	啟德6552	制圖	李傳鵬 2022-02-11	圖號	AW-B04	
							图纸名称	生窗组装图	復核	練松文 2022-02-13	數量	-	
							材料	-	批准	林仁安 2022-02-15	單件重量	-	(KG)

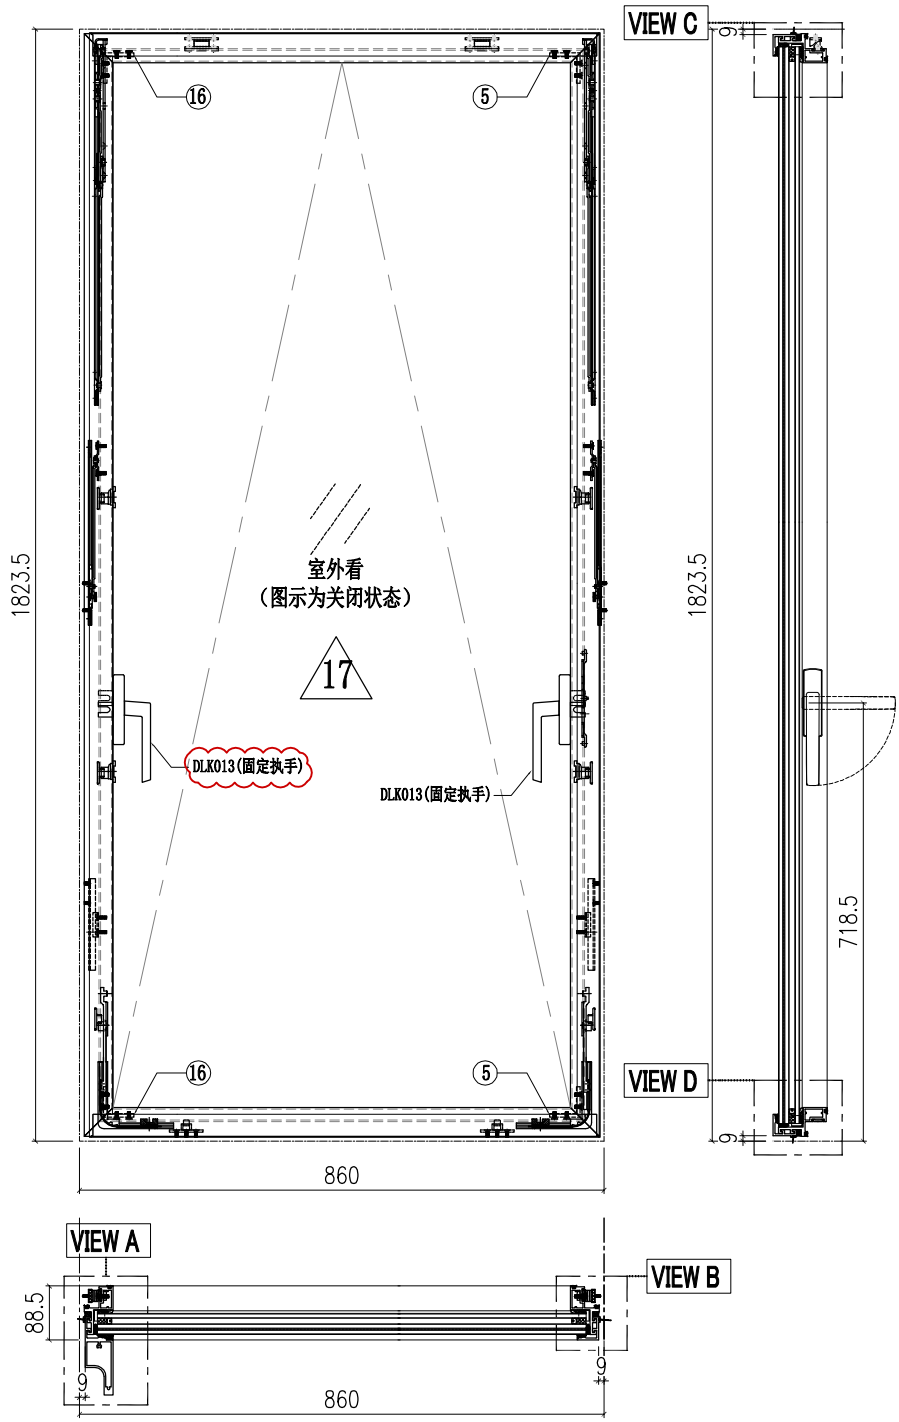

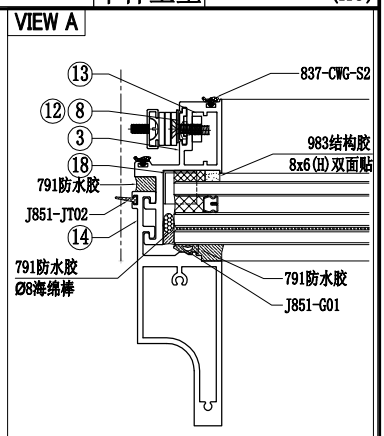

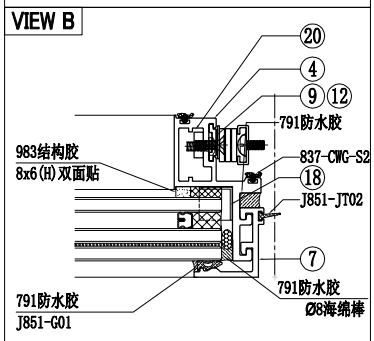


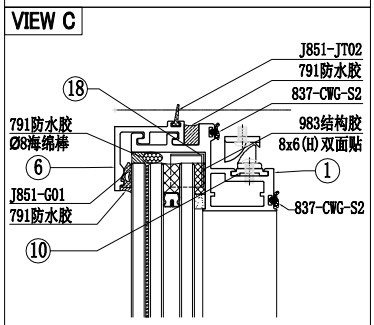


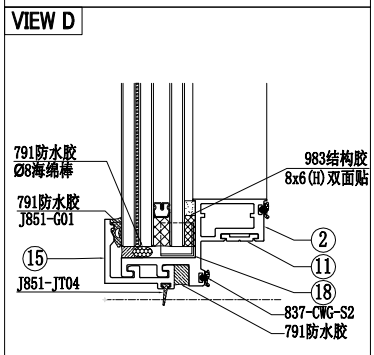



序号	加工图编号	材料名称	长度	支/幅	序号	加工图编号	材料名称	长度	支/幅
10	X86150-001	X86150	55	2	20	B2968-002	B2968	287	1
9	X86150-004	X86150	1021	1					
8	X86150-003	X86150	1021	1	18	PT-BM-P65	1mm THK. ALUM. PLATE		4
7	X86071-P04-11	X86071	1798.5	1	17	GL3-L020	802X1765 (GLASS)		1
6	X86071-P03-11	X86071	842	1	16	C747-002	C747	28.5	2
5	C747-001	C747	28.5	2	15	X86071-P03R-11	X86071	842	1
4	X86072-004	X86072	1808.5	1	14	X86142-P01-03	X86142	1799.5	1
3	X86072-003	X86072	1808.5	1	13	B2968-001	B2968	287	1
2	X86072-002-08	X86072	845	1	12	X86150-006	X86150	341	2
1	X86072-001-08	X86072	845	1	11	X86150-005	X86150	85	2


美特鋁質有限公司 MIDI Aluminium Fabricator Ltd.						工程號	J857	類別		物料號	M1		
						地盘	啟德6552	制圖	李傳鵬	2022-02-11	圖號	AW-C01	
修改	A	B	C	採用	工廠 ✓ 地盤	图纸名称	生窗组装图	復核	練松文	2022-02-13	數量	-	
日期	03.18	04.06	05.12	材料颜色	-	材料	-	批准	林仁安	2022-02-15	單件重量	-	(KG)

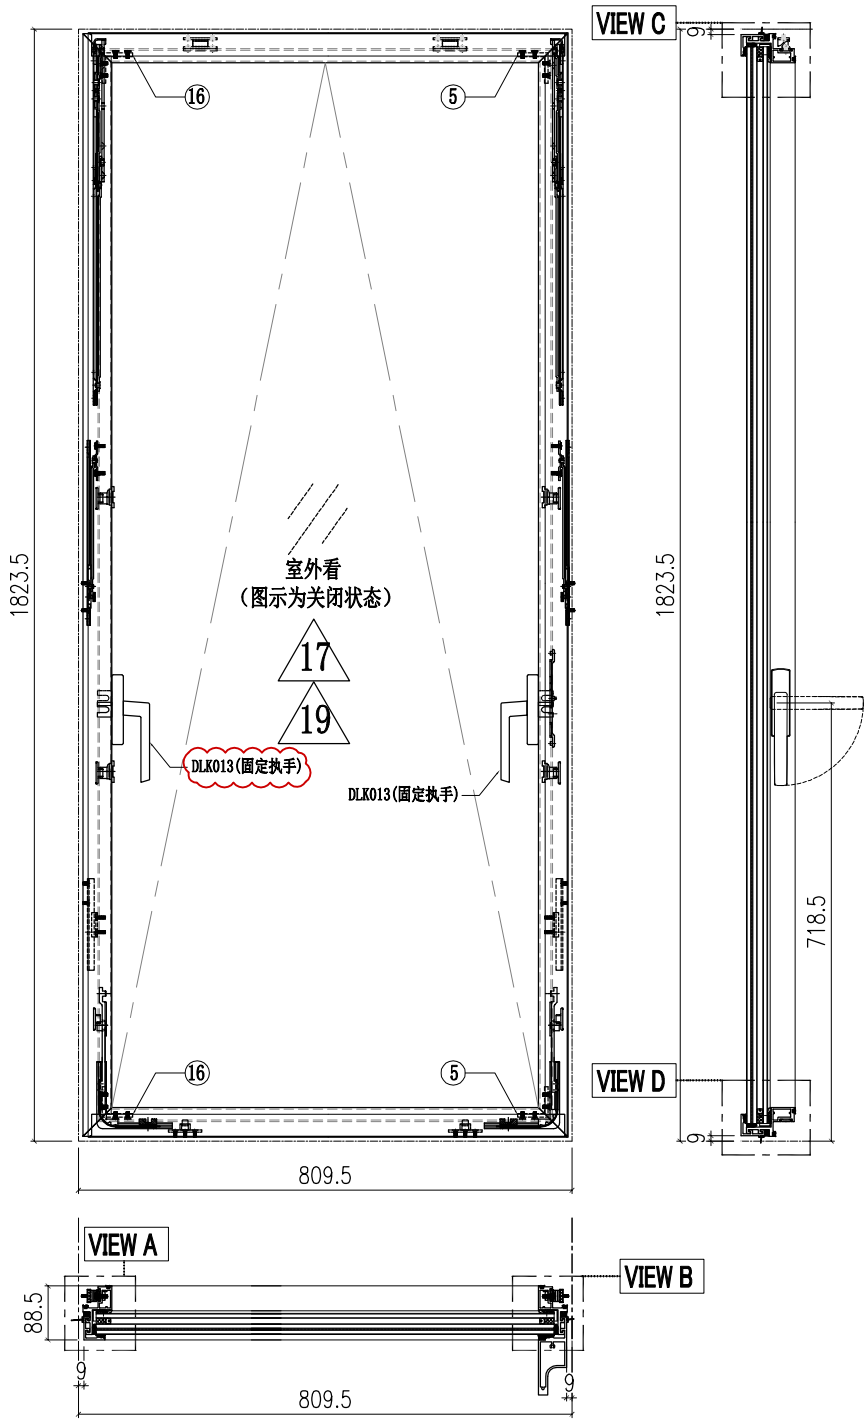

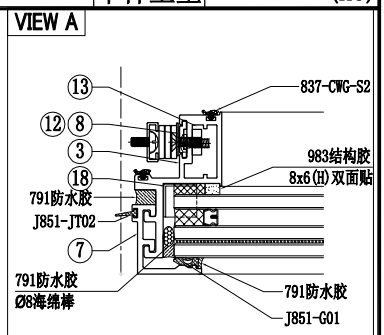

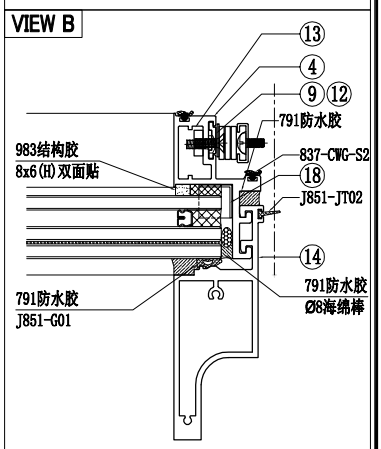

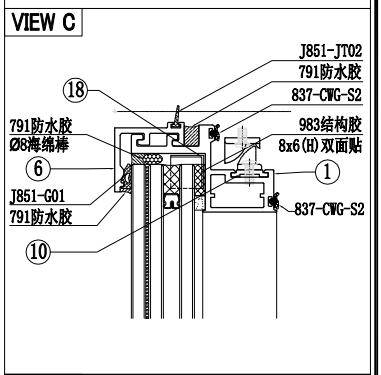


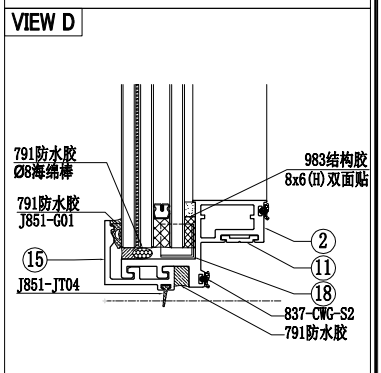



序号	加工图编号	材料名称	长度	支/幅	序号	加工图编号	材料名称	长度	支/幅
10	X86150-001	X86150	55	2	20	B2968-002	B2968	287	1
9	X86150-004	X86150	1021	1	19	GL3-L009	751X1765 (GLASS)		1
8	X86150-003	X86150	1021	1	18	PT-BM-P65	1mm THK. ALUM. PLATE		4
7	X86071-P04-11	X86071	1798.5	1	17	GL3-L007	752X1765 (GLASS)		1
6	X86071-P02-04	X86071	791.5	1	16	C747-002	C747	28.5	2
5	C747-001	C747	28.5	2	15	X86071-P02R-04	X86071	791.5	1
4	X86072-004	X86072	1808.5	1	14	X86142-P01-03	X86142	1799.5	1
3	X86072-003	X86072	1808.5	1	13	B2968-001	B2968	287	1
2	X86072-002-06	X86072	794.5	1	12	X86150-006	X86150	341	2
1	X86072-001-06	X86072	794.5	1	11	X86150-005	X86150	85	2


注：需按交底来穿胶条


美特鋁質有限公司 MIDI Aluminium Fabricator Ltd.						工程號	J857	類別		物料號	M1		
						地盘	啟德6552	制圖	李傳鵬	2022-02-11	圖號	AW-C01T	
修改	A	B	C	採用	工廠 ✓ 地盤	图纸名称	生窗组装图	復核	練松文	2022-02-13	數量	-	
日期	03.18	04.06	05.12	材料颜色	-	材料	-	批准	林仁安	2022-02-15	單件重量	-	(KG)

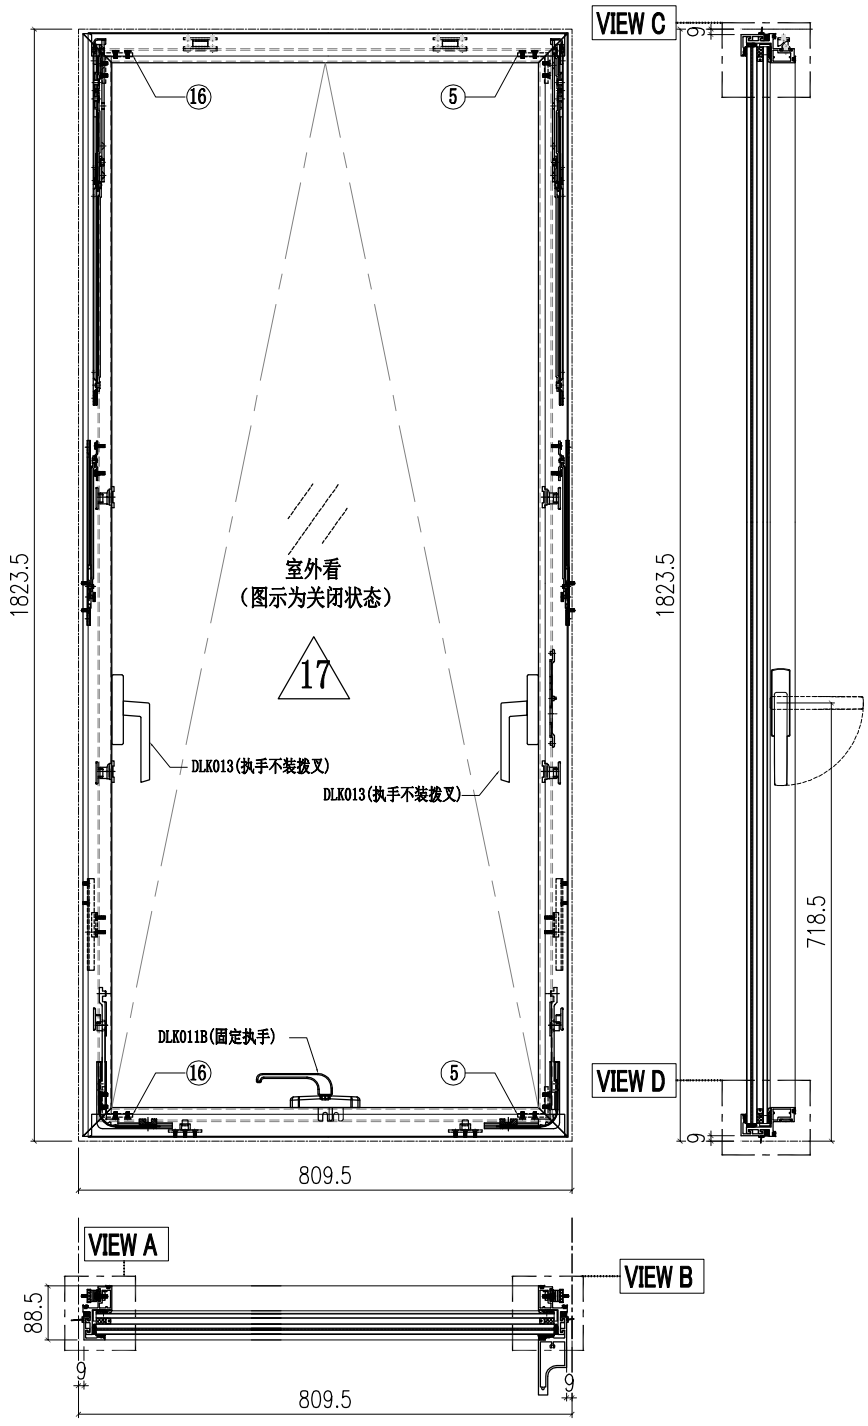

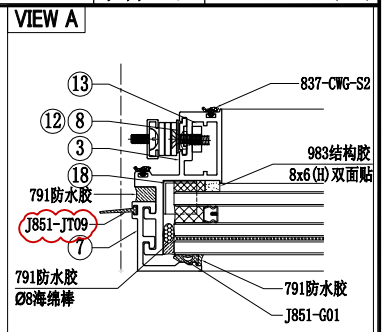

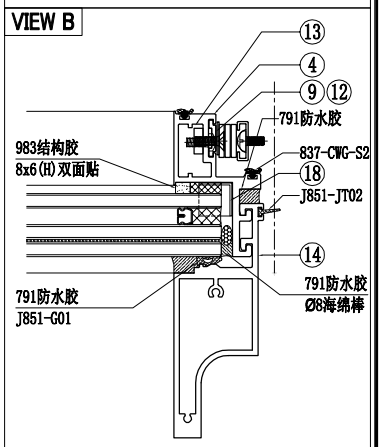


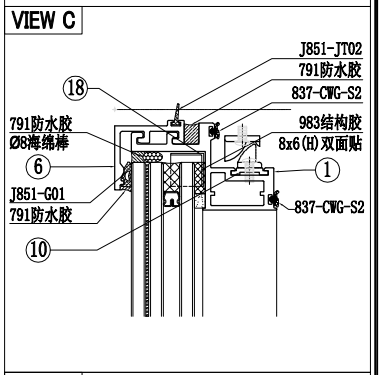


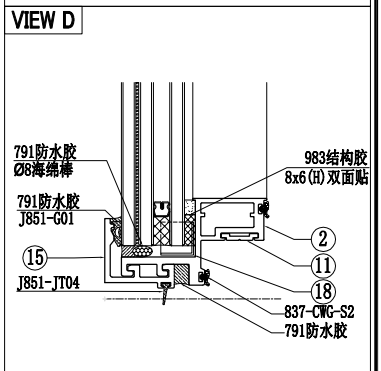



10	X86150-001	X86150	55	2	20	B2968-002	B2968	287	1
9	X86150-004A	X86150	1021	1					
8	X86150-003A	X86150	1003	1	18	PT-BM-P65	1mm THK. ALUM. PLATE		4
7	~~X86071-P04-11~~	X86071	1798.5	1	17	GL3-L001	752X1765 (GLASS)		1
6	X86071-P02-04	X86071	791.5	1	16	C747-002	C747	28.5	2
5	C747-001	C747	28.5	2	15	X86071-P02R-04	X86071	791.5	1
4	X86072-004	X86072	1808.5	1	14	X86142-P01-03	X86142	1799.5	1
3	X86072-003	X86072	1808.5	1	13	B2968-001	B2968	287	1
2	X86072-008-02	X86072	794.5	1	12	X86150-006	X86150	341	2
1	X86072-001-06	X86072	794.5	1	11	X86150-008-02	X86150	658	1
序号	加工图编号	材料名称	长度	支/幅	序号	加工图编号	材料名称	长度	支/幅


美特鋁質有限公司 MIDI Aluminium Fabricator Ltd.													
修改	A	B	C	採用	工廠	✓	地盤	工程號	J857	類別		物料號	M1
日期	03.18	04.06	05.12	材料顏色	-			地盘	啟德6552	制圖	李傳鵬	2022-02-11	圖號 AW-C02
								图纸名称	生窗组装图	復核	練松文	2022-02-13	數量 -
								材料	-	批准	林仁安	2022-02-15	單件重量 - (KG)

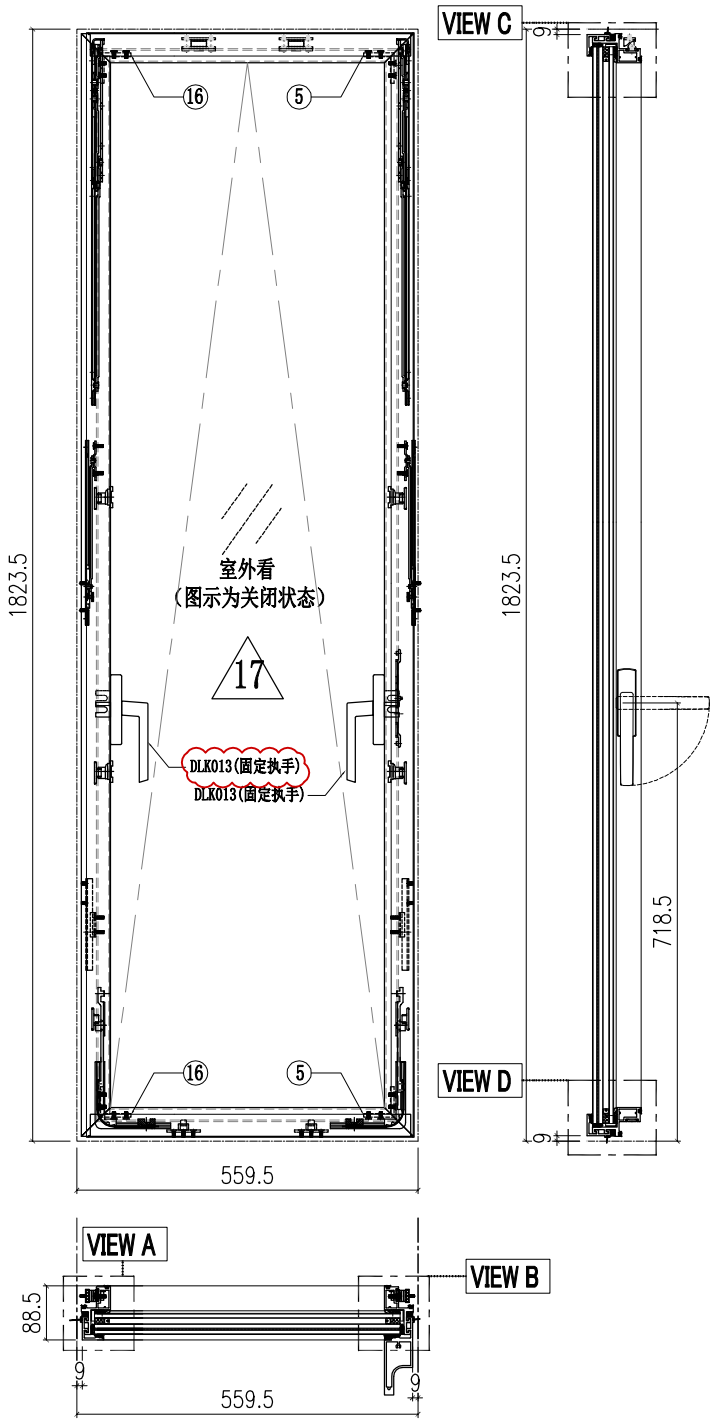

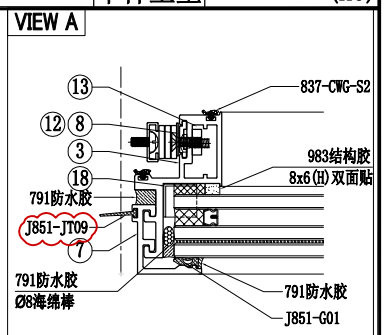

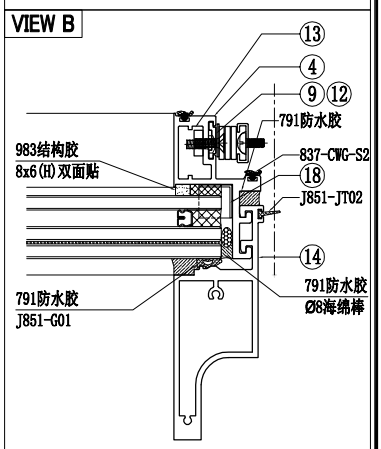

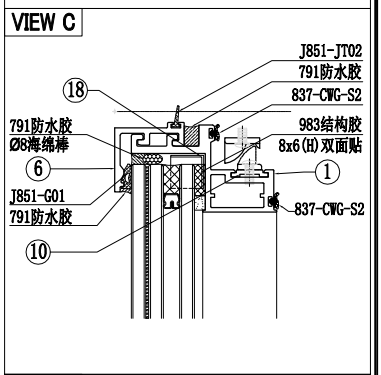


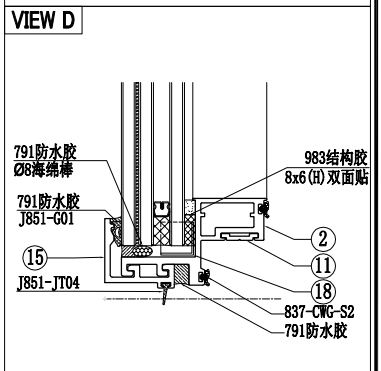



序号	加工图编号	材料名称	长度	支/幅	序号	加工图编号	材料名称	长度	支/幅
10	X86150-001	X86150	55	2	20	B2968-002	B2968	287	1
9	X86150-004	X86150	1021	1					
8	X86150-003	X86150	1021	1	18	PT-BM-P65	1mm THK. ALUM. PLATE		4
7	X86071-P04-11	X86071	1798.5	1	17	GL3-L003	501X1765 (GLASS)		1
6	X86071-P02-01	X86071	541.5	1	16	C747-002	C747	28.5	2
5	C747-001	C747	28.5	2	15	X86071-P02R-01	X86071	541.5	1
4	X86072-004	X86072	1808.5	1	14	X86142-P01-03	X86142	1799.5	1
3	X86072-003	X86072	1808.5	1	13	B2968-001	B2968	287	1
2	X86072-002-09	X86072	544.5	1	12	X86150-006	X86150	341	2
1	X86072-001-09	X86072	544.5	1	11	X86150-005	X86150	85	2


美特鋁質有限公司 MIDI Aluminium Fabricator Ltd.												
工程號	J857	類別		物料號	M1							
地盘	啟德6552	制圖	李傳鵬	2022-02-11	圖號	AW-C03						
图纸名称	生窗组装图	復核	練松文	2022-02-13	數量	-						
材料	-	批准	林仁安	2022-02-15	單件重量	- (KG)						


修改	A	B	C	採用工廠 ✓ 地盤
日期	03.18	04.06	05.12	材料颜色 -

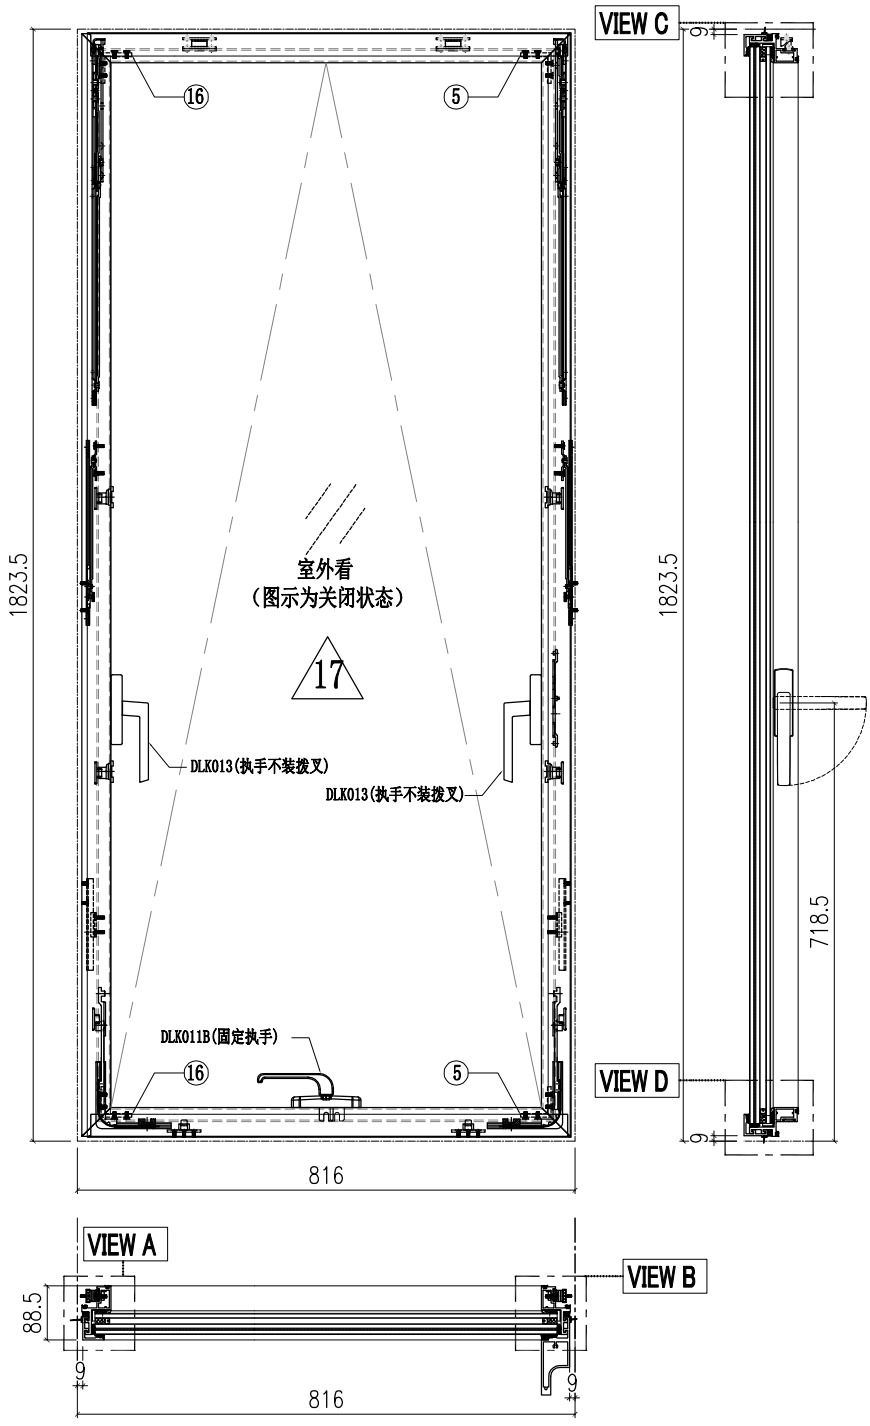

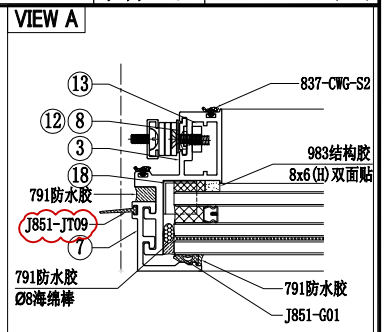

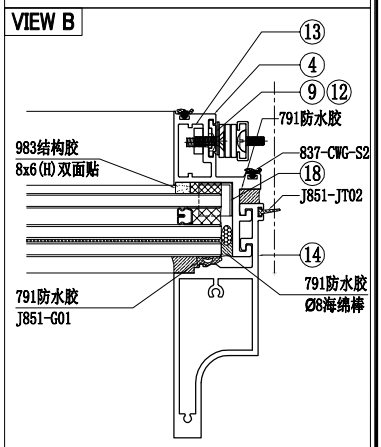


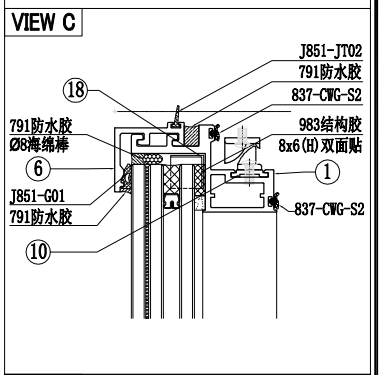


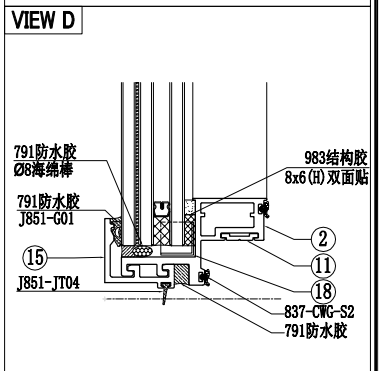



序号	加工图编号	材料名称	长度	支/幅	序号	加工图编号	材料名称	长度	支/幅
10	X86150-001	X86150	55	2	20	B2968-002	B2968	287	1
9	X86150-004A	X86150	1021	1					
8	X86150-003A	X86150	1003	1	18	PT-BM-P65	1mm THK. ALUM. PLATE		4
7	X86071-P04-11	X86071	1798.5	1	17	GL3-L028	758X1765 (GLASS)		1
6	X86071-P02-07	X86071	798	1	16	C747-002	C747	28.5	2
5	C747-001	C747	28.5	2	15	X86071-P02R-07	X86071	798	1
4	X86072-004	X86072	1808.5	1	14	X86142-P01-03	X86142	1799.5	1
3	X86072-003	X86072	1808.5	1	13	B2968-001	B2968	287	1
2	X86072-008-01	X86072	801	1	12	X86150-006	X86150	341	2
1	X86072-001-03	X86072	801	1	11	X86150-008-01	X86150	664.5	1


美特鋁質有限公司 MIDI Aluminium Fabricator Ltd.											
修改	A	B	C	採用工廠 ✓ 地盤		工程號	J857	類別		物料號	M1
日期	03.18	04.06	05.12	材料颜色	-	地盘	啟德6552	制圖	李傳鵬 2022-02-11	圖號	AW-C04
						图纸名称	生窗组装图	復核	練松文 2022-02-13	數量	-
						材料	-	批准	林仁安 2022-02-15	單件重量	- (KG)

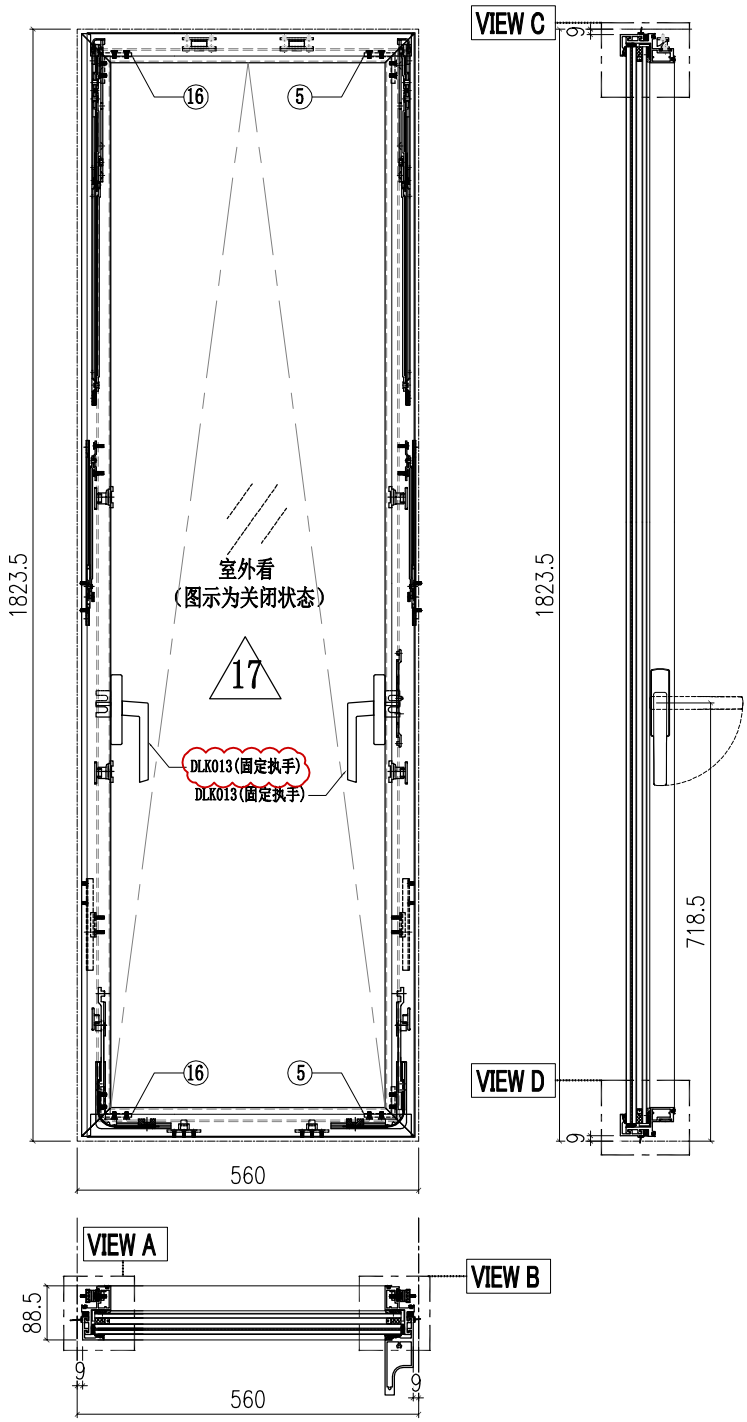

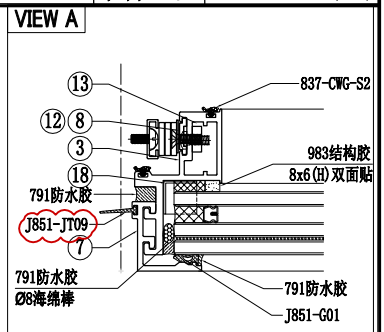

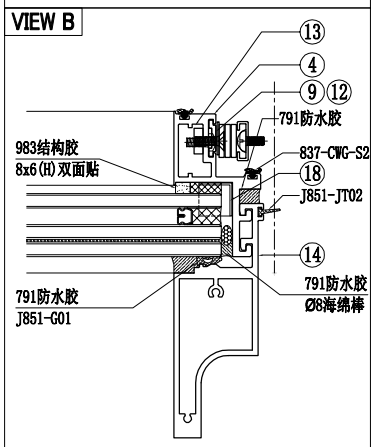


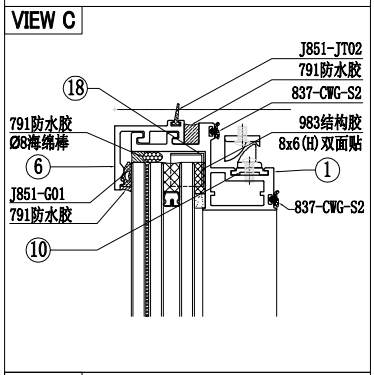


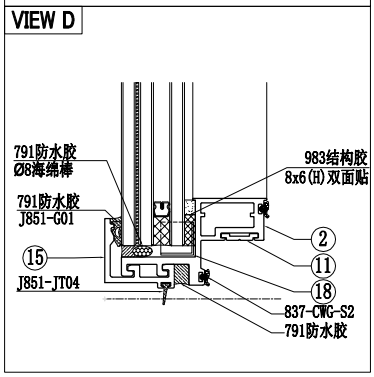



序号	加工图编号	材料名称	长度	支/幅	序号	加工图编号	材料名称	长度	支/幅
10	X86150-001	X86150	55	2	20	B2968-002	B2968	287	1
9	X86150-004	X86150	1021	1					
8	X86150-003	X86150	1021	1	18	PT-BM-P65	1mm THK. ALUM. PLATE		4
7	X86071-P04-11	X86071	1798.5	1	17	GL3-L014	502X1765 (GLASS)		1
6	X86071-P02-01	X86071	541.5	1	16	C747-002	C747	28.5	2
5	C747-001	C747	28.5	2	15	X86071-P02R-01	X86071	541.5	1
4	X86072-004	X86072	1808.5	1	14	X86142-P01-03	X86142	1799.5	1
3	X86072-003	X86072	1808.5	1	13	B2968-001	B2968	287	1
2	X86072-002-07	X86072	545	1	12	X86150-006	X86150	341	2
1	X86072-001-07	X86072	545	1	11	X86150-005	X86150	85	2


美特鋁質有限公司 MIDI Aluminium Fabricator Ltd.													
修改	A	B	C	採用	工廠	✓	地盤	工程號	J857	類別		物料號	M1
日期	03.18	04.06	05.12	材料顏色	-			地盘	啟德6552	制圖	李傳鵬	2022-02-11	圖號 AW-C05
								图纸名称	生窗组装图	復核	練松文	2022-02-13	數量 -
								材料	-	批准	林仁安	2022-02-15	單件重量 - (KG)

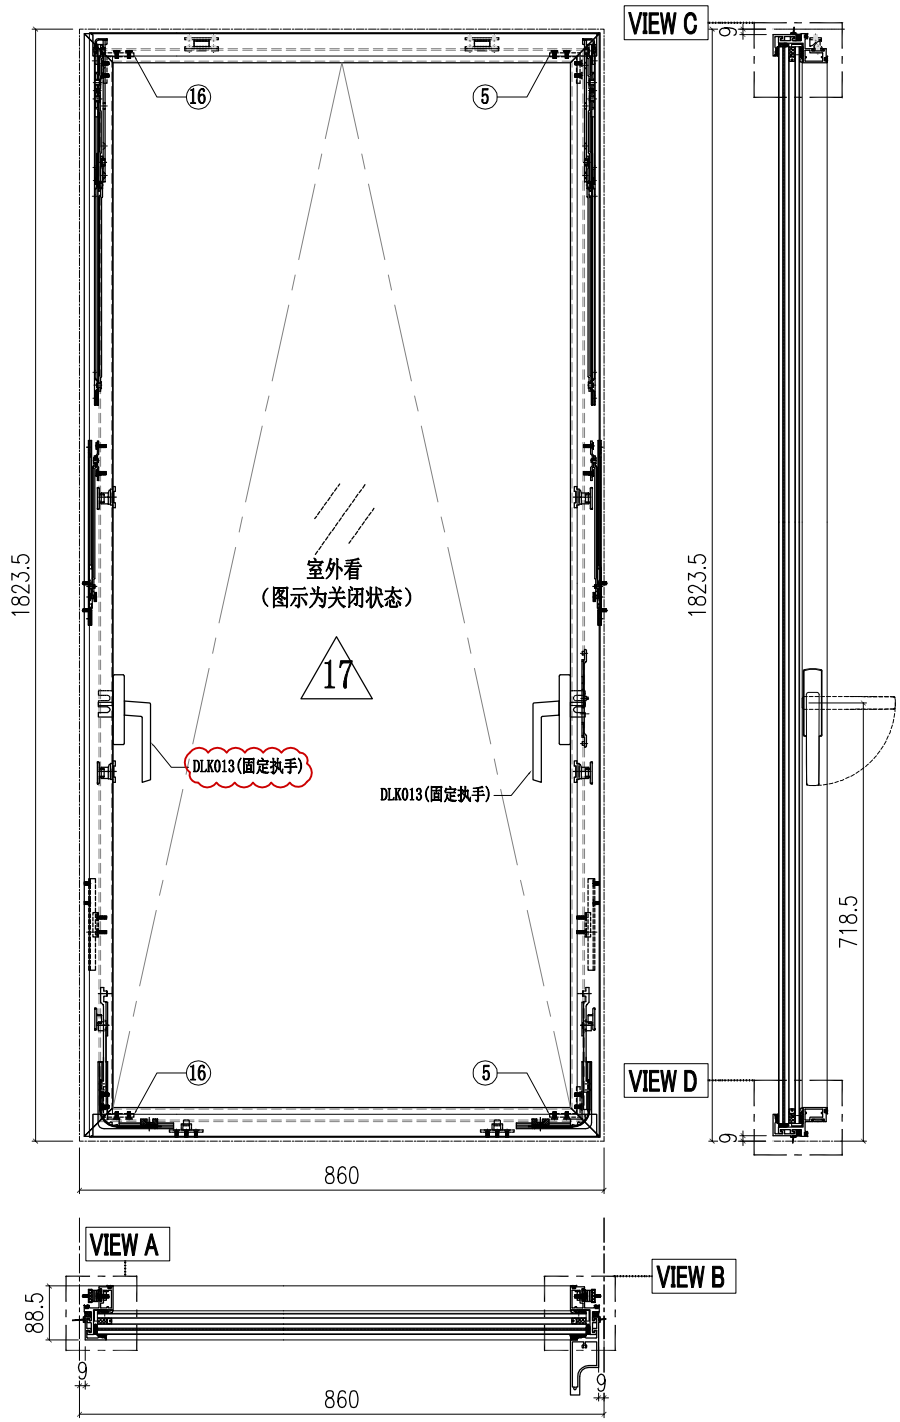

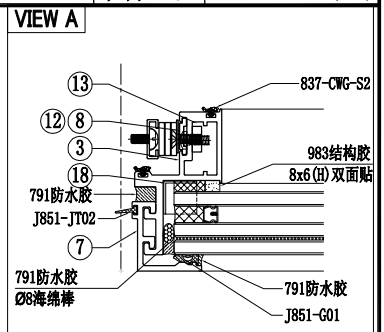

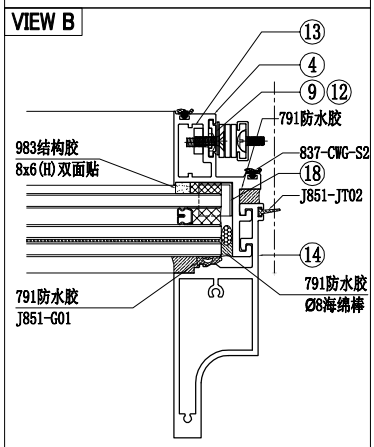


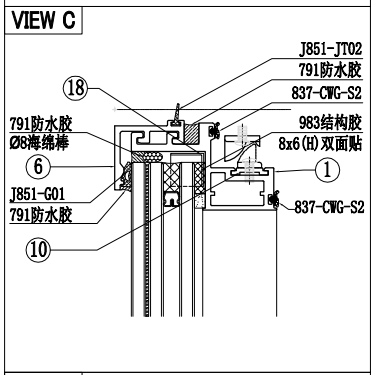


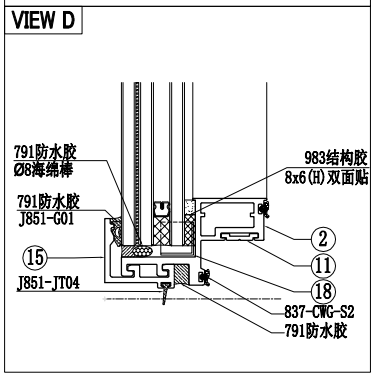



序号	加工图编号	材料名称	长度	支/幅	序号	加工图编号	材料名称	长度	支/幅
10	X86150-001	X86150	55	2	20	B2968-002	B2968	287	1
9	X86150-004	X86150	1021	1					
8	X86150-003	X86150	1021	1	18	PT-BM-P65	1mm THK. ALUM. PLATE		4
7	X86071-P04-11	X86071	1798.5	1	17	GL3-L020	802X1765 (GLASS)		1
6	X86071-P02-11	X86071	842	1	16	C747-002	C747	28.5	2
5	C747-001	C747	28.5	2	15	X86071-P02R-11	X86071	842	1
4	X86072-004	X86072	1808.5	1	14	X86142-P01-03	X86142	1799.5	1
3	X86072-003	X86072	1808.5	1	13	B2968-001	B2968	287	1
2	X86072-002-08	X86072	845	1	12	X86150-006	X86150	341	2
1	X86072-001-08	X86072	845	1	11	X86150-005	X86150	85	2


美特鋁質有限公司 MIDI Aluminium Fabricator Ltd.													
修改	A	B	C	採用工廠	✓	地盤	工程號	J857	類別		物料號	M1	
日期	03.18	04.06	05.12	材料顏色	-		地盘	啟德6552	制圖	李傳鵬	2022-02-11	圖號	AW-D01
							图纸名称	生窗组装图	復核	練松文	2022-02-13	數量	-
							材料	-	批准	林仁安	2022-02-15	單件重量	- (KG)

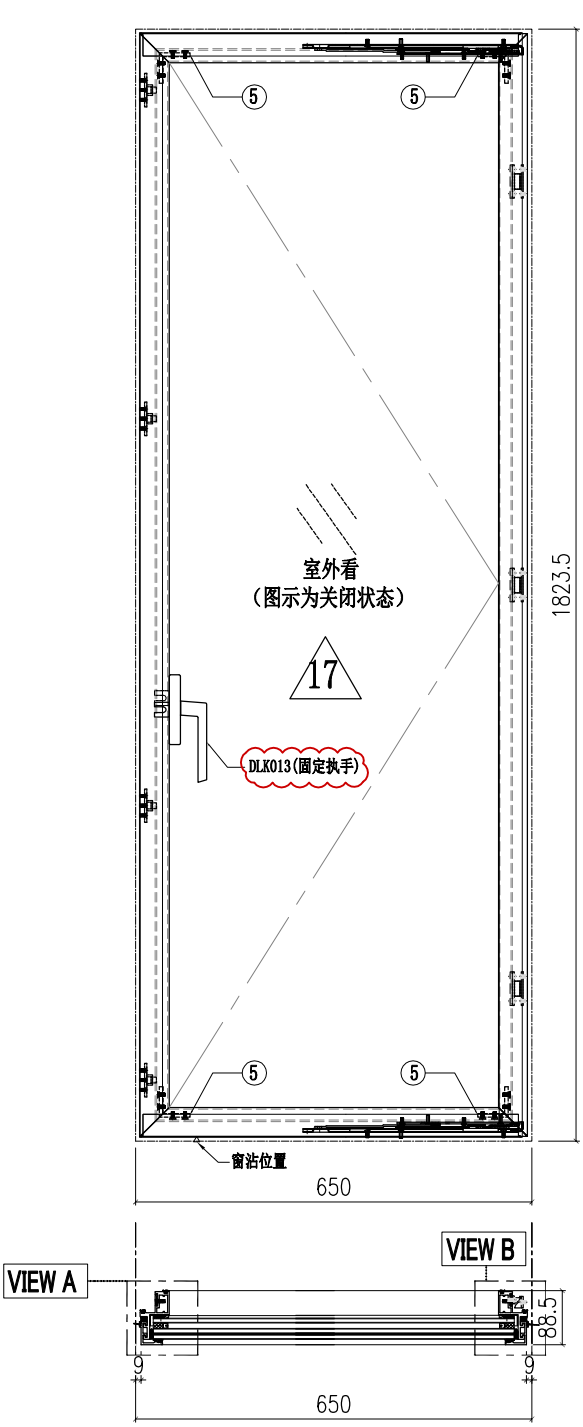


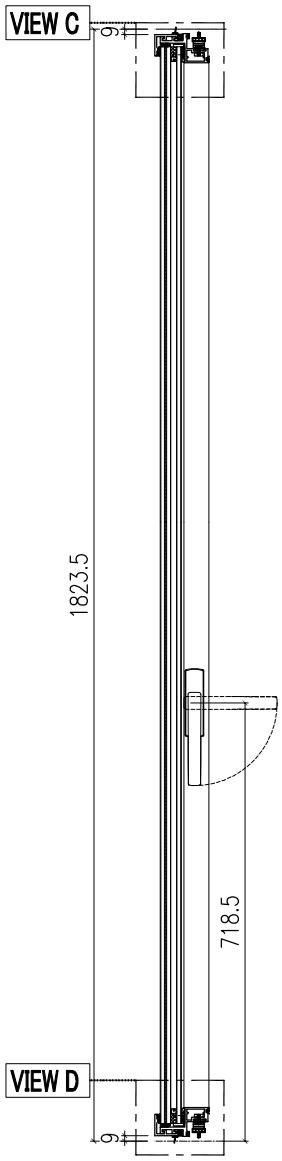

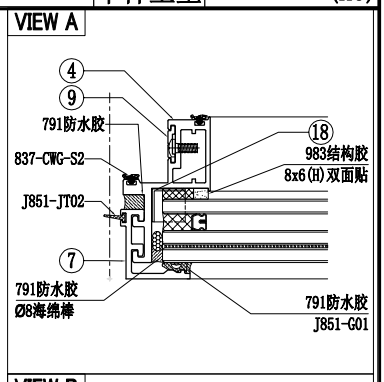

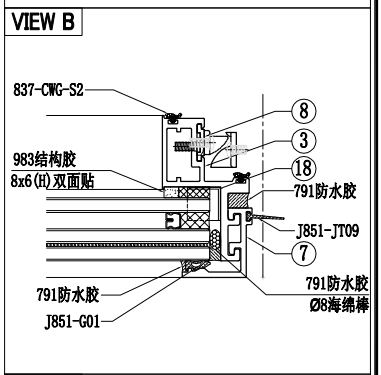


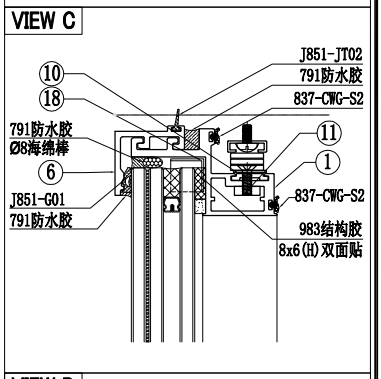


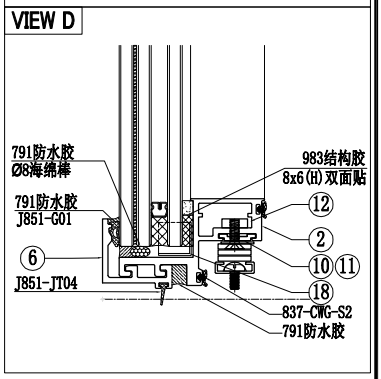

序号	加工图编号	材料名称	长度	支/幅	序号	加工图编号	材料名称	长度	支/幅
10	X86150-002	X86150	25	1					
9	X86150-013	X86150	1493.5	1					
8	X86150-001	X86150	55	3	18	PT-BM-P65	1mm THK. ALUM. PLATE		4
7	X86071-P04-11	X86071	1798.5	2	17	GL3-L078	592X1765 (GLASS)		1
6	X86071-P01-07	X86071	632	2	16				
5	C747-011	C747	28.5	4	15				
4	X86072-024	X86072	1808.5	1	14				
3	X86072-023	X86072	1808.5	1	13				
2	X86072-022-01	X86072	635	1	12	B2968-011	B2968	171	2
1	X86072-021-01	X86072	635	1	11	X86150-012	X86150	223.5	2


美特鋁質有限公司 MIDI Aluminium Fabricator Ltd.													
修改	A	B	C	採用工廠	✓	地盤	工程號	J857	類別		物料號	M1	
日期	03.18	04.06	05.12	材料颜色	-		地盘	啟德6552	制圖	李傳鵬	2022-02-11	圖號	AW-D01R
							图纸名称	生窗组装图	復核	練松文	2022-02-13	數量	-
							材料	-	批准	林仁安	2022-02-15	單件重量	- (KG)

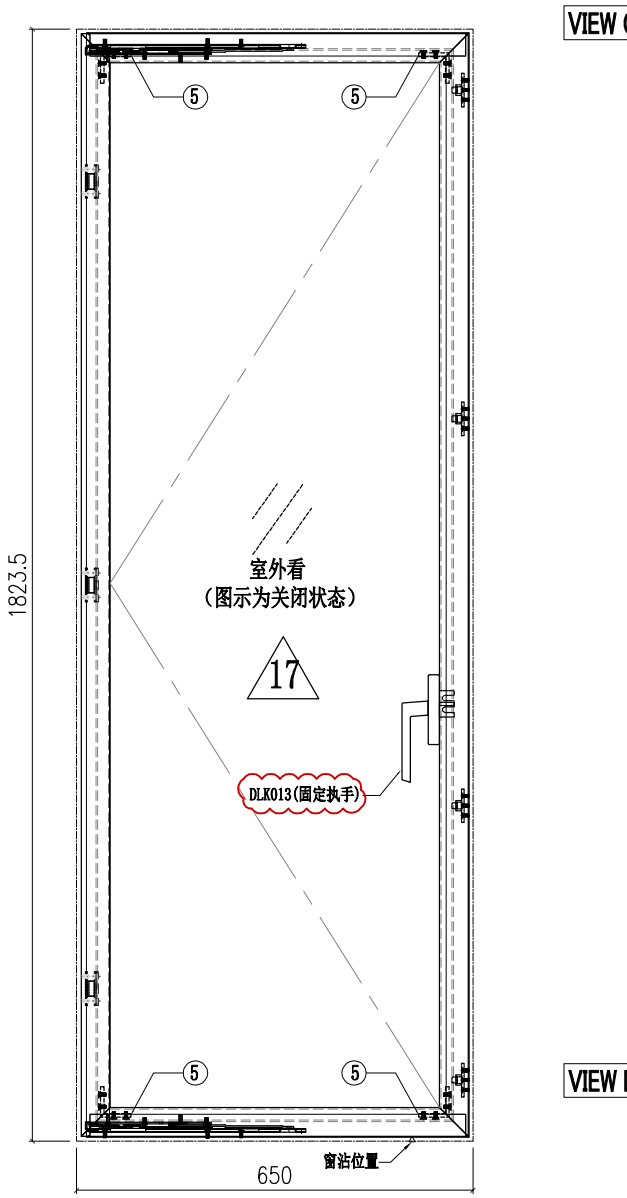


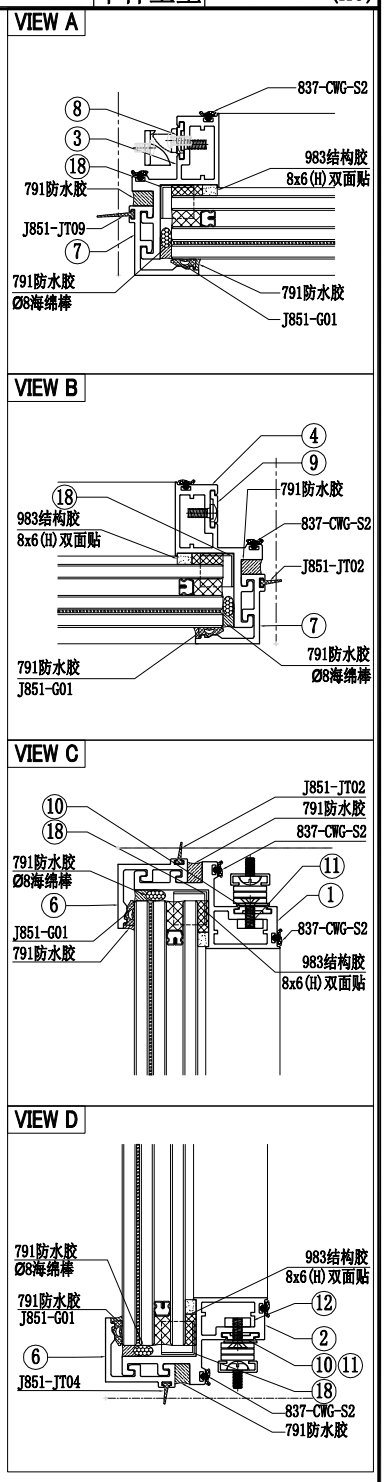

序号	加工图编号	材料名称	长度	支/幅	序号	加工图编号	材料名称	长度	支/幅
10	X86150-002	X86150	25	1					
9	X86150-011	X86150	1493.5	1					
8	X86150-001	X86150	55	3	18	PT-BM-P65	1mm THK. ALUM. PLATE		4
7	X86071-P04-11	X86071	1798.5	2	17	GL3-L078	592X1765 (GLASS)		1
6	X86071-P01-07	X86071	632	2	16				
5	C747-011	C747	28.5	4	15				
4	X86072-014	X86072	1808.5	1	14				
3	X86072-013	X86072	1808.5	1	13				
2	X86072-012-01	X86072	635	1	12	B2968-011	B2968	171	2
1	X86072-011-01	X86072	635	1	11	X86150-012	X86150	223.5	2

美特鋁質有限公司 MIDI Aluminium Fabricator Ltd.													
修改	A	B	C	採用	工廠	✓	地盤	工程號	J857	類別		物料號	M1
日期	03.18	04.06	05.12	材料顏色	-			地盘	啟德6552	制圖	李傳鵬	2022-02-11	圖號 AW-D01RA
								图纸名称	生窗组装图	復核	練松文	2022-02-13	數量 -
								材料	-	批准	林仁安	2022-02-15	單件重量 - (KG)

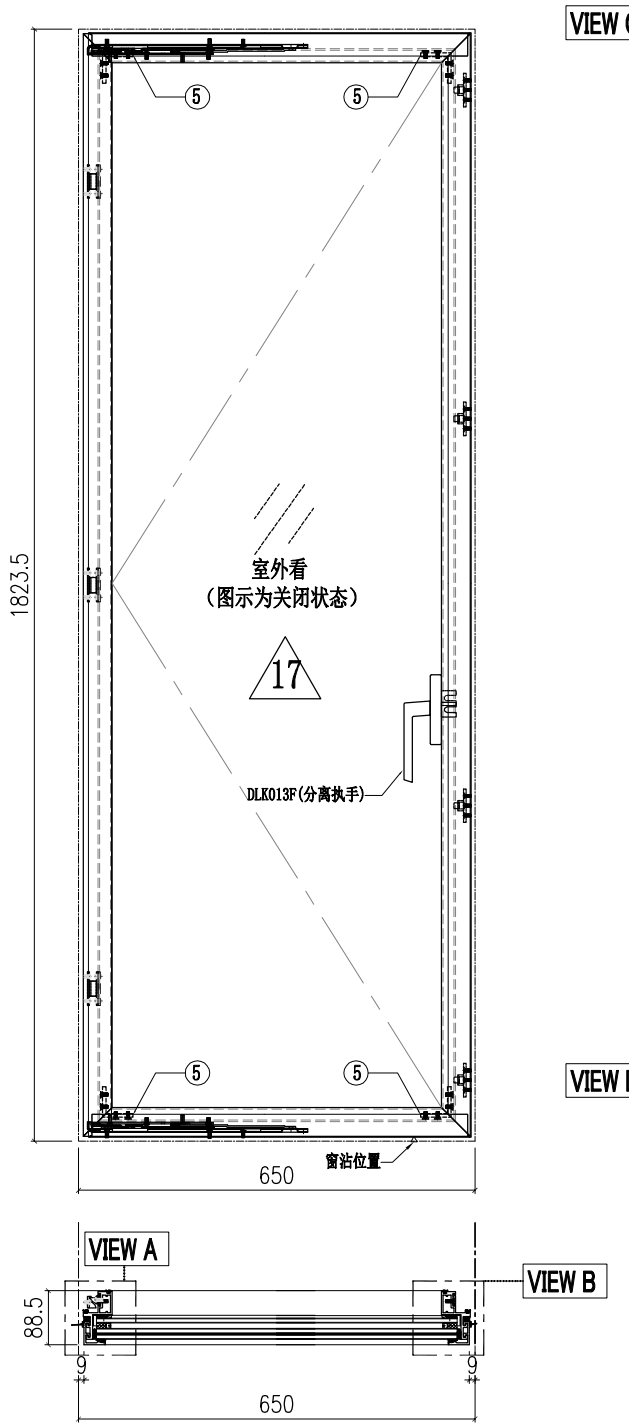


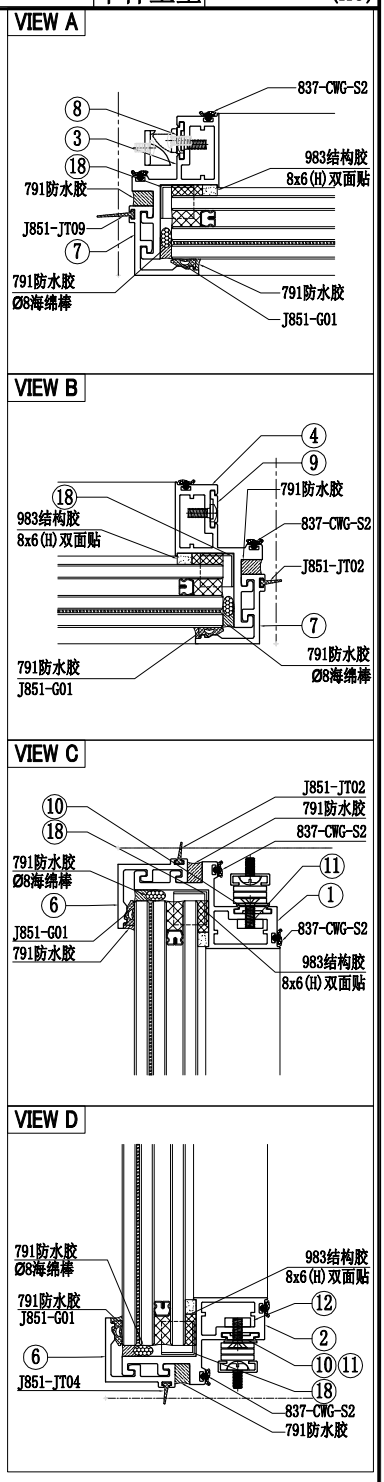



序号	加工图编号	材料名称	长度	支/幅	序号	加工图编号	材料名称	长度	支/幅
10	X86150-002	X86150	25	1					
9	X86150-011	X86150	1493.5	1					
8	X86150-001	X86150	55	3	18	PT-BM-P65	1mm THK. ALUM. PLATE		4
7	X86071-P04-11	X86071	1798.5	2	17	GL3-L078	592X1765 (GLASS)		1
6	X86071-P01-07	X86071	632	2	16				
5	C747-011	C747	28.5	4	15				
4	X86072-014	X86072	1808.5	1	14				
3	X86072-013	X86072	1808.5	1	13				
2	X86072-012-01	X86072	635	1	12	B2968-011	B2968	171	2
1	X86072-011-01	X86072	635	1	11	X86150-012	X86150	223.5	2


美特鋁質有限公司 MIDI Aluminium Fabricator Ltd.											
工程號	J857	類別		物料號	M1						
地盘	啟德6552	制圖	李傳鵬	2022-02-11	圖號	AW-D02					
图纸名称	生窗组装图	復核	練松文	2022-02-13	數量	-					
材料	-	批准	林仁安	2022-02-15	單件重量	- (KG)					


修改	A	B	C	採用工廠 ✓ 地盤
日期	03.18	04.06	05.12	材料颜色 -

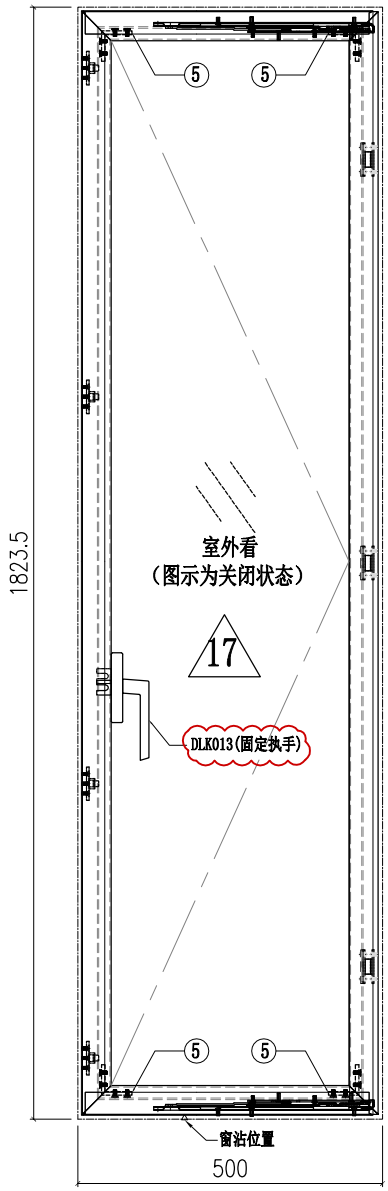


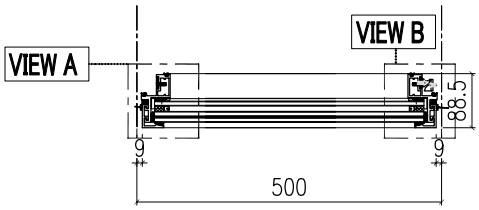


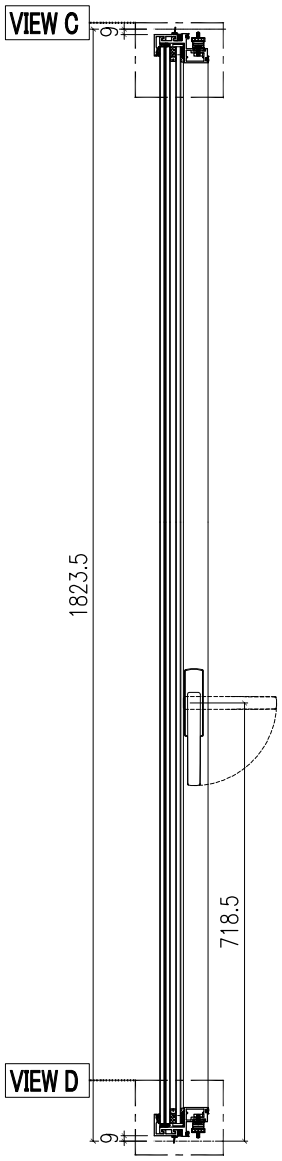

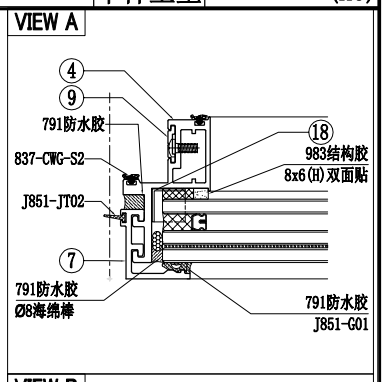

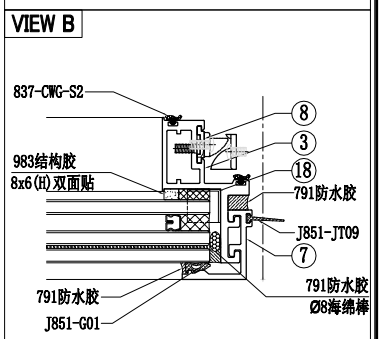


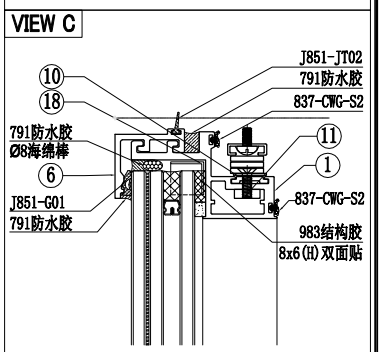


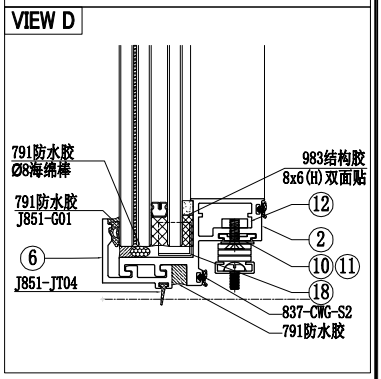


序号	加工图编号	材料名称	长度	支/幅	序号	加工图编号	材料名称	长度	支/幅
10	X86150-002	X86150	25	1					
9	X86150-013	X86150	1493.5	1					
8	X86150-001	X86150	55	3	18	PT-BM-P65	1mm THK. ALUM. PLATE		4
7	X86071-P04-11	X86071	1798.5	2	17	GL3-L081	442X1765 (GLASS)		1
6	X86071-P01-10	X86071	482	2	16				
5	C747-011	C747	28.5	4	15				
4	X86072-024	X86072	1808.5	1	14				
3	X86072-023	X86072	1808.5	1	13				
2	X86072-022-02	X86072	485	1	12	B2968-011	B2968	171	2
1	X86072-021-02	X86072	485	1	11	X86150-012	X86150	223.5	2


美特鋁質有限公司 MIDI Aluminium Fabricator Ltd.													
修改	A	B	C	採用	工廠	✓	地盤	工程號	J857	類別		物料號	M1
日期	03.18	04.06	05.12	材料顏色	-			地盘	啟德6552	制圖	李傳鵬	2022-02-11	圖號 AW-D02R
								图纸名称	生窗组装图	復核	練松文	2022-02-13	數量 -
								材料	-	批准	林仁安	2022-02-15	單件重量 - (KG)

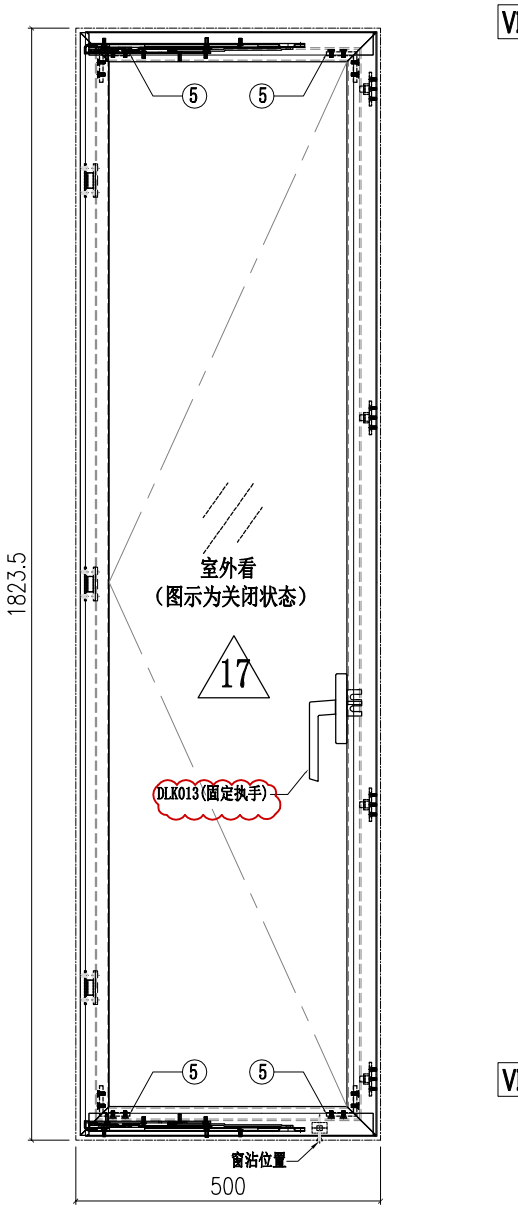

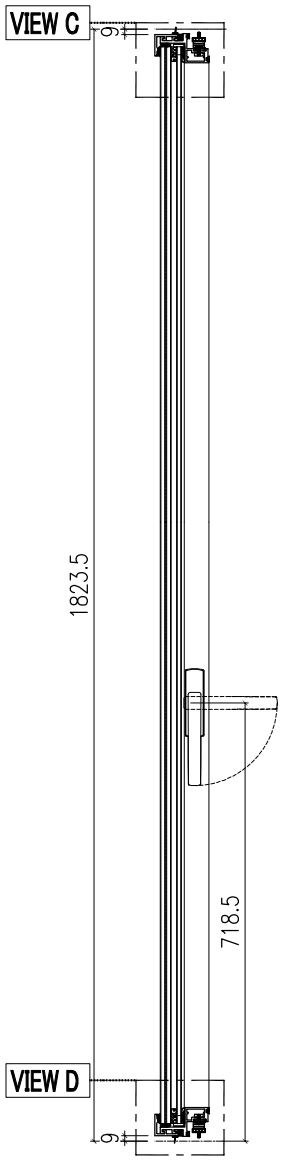


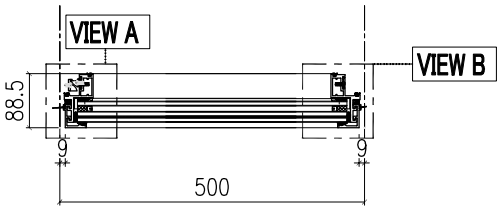


VIEW A

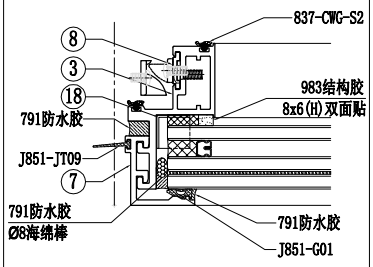


VIEW B

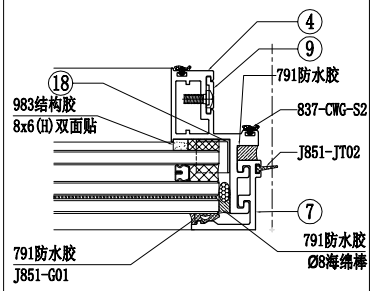

VIEW C

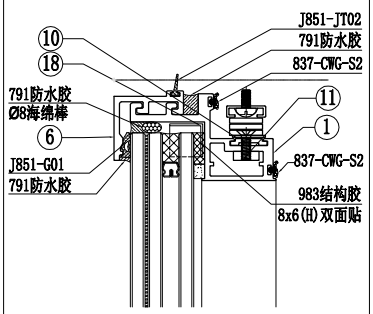


VIEW D

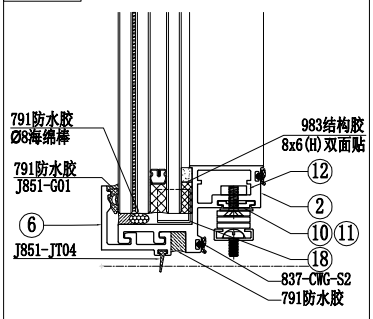



序号	加工图编号	材料名称	长度	支/幅	序号	加工图编号	材料名称	长度	支/幅
10	X86150-002	X86150	25	1					
9	X86150-011	X86150	1493.5	1					
8	X86150-001	X86150	55	3	18	PT-BM-P65	1mm THK. ALUM. PLATE		4
7	X86071-P04-11	X86071	1798.5	2	17	GL3-L081	442X1765 (GLASS)		1
6	X86071-P01-10	X86071	482	2	16				
5	C747-011	C747	28.5	4	15				
4	X86072-014	X86072	1808.5	1	14				
3	X86072-013	X86072	1808.5	1	13				
2	X86072-012-02	X86072	485	1	12	B2968-011	B2968	171	2
1	X86072-011-02	X86072	485	1	11	X86150-012	X86150	223.5	2


美特鋁質有限公司 MIDI Aluminium Fabricator Ltd.													
工程號	J857	類別		物料號	M1								
地盘	啟德6552	制圖	李傳鵬	2022-02-11	圖號	AW-D02A							
图纸名称	生窗组装图	復核	練松文	2022-02-13	數量	-							
材料	-	批准	林仁安	2022-02-15	單件重量	- (KG)							


修改	A	B	C	採用工廠 ✓ 地盤
日期	03.18	04.06	05.12	材料颜色 -

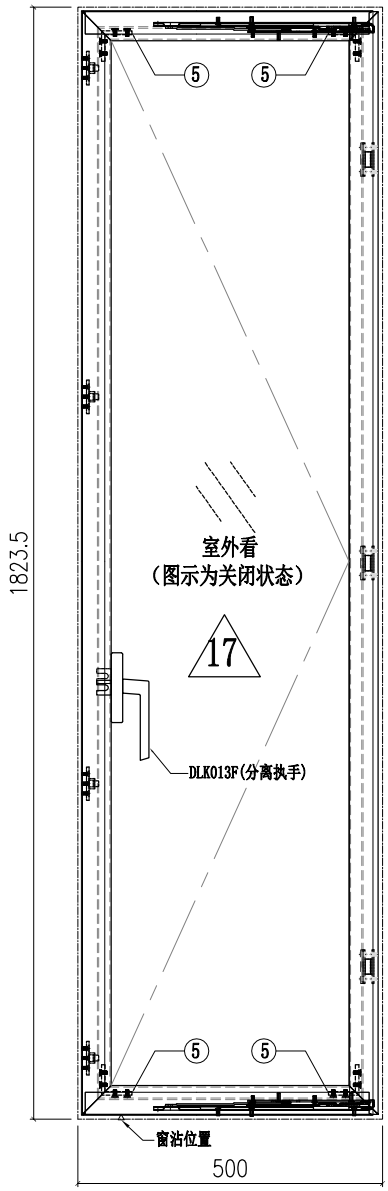


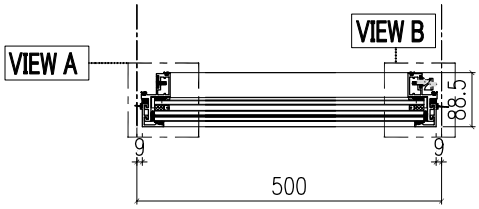


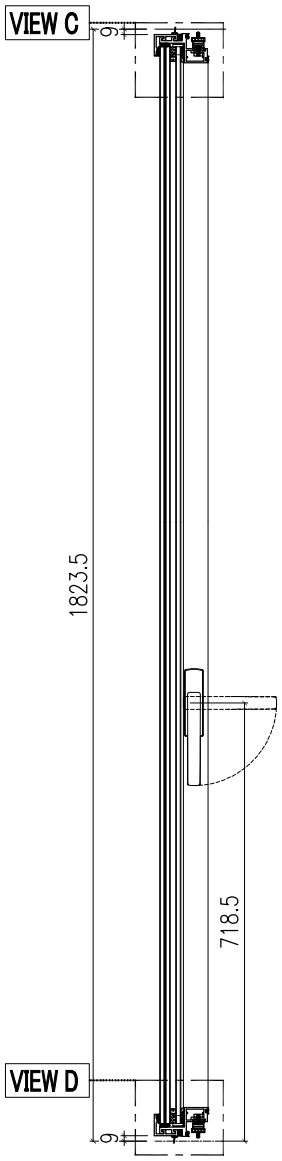

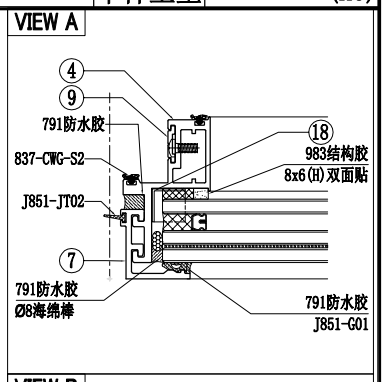

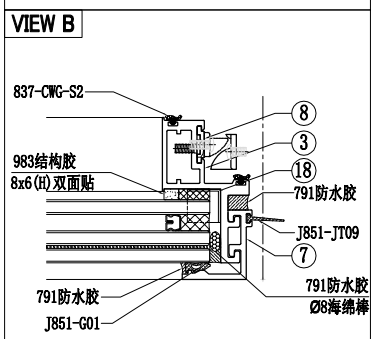

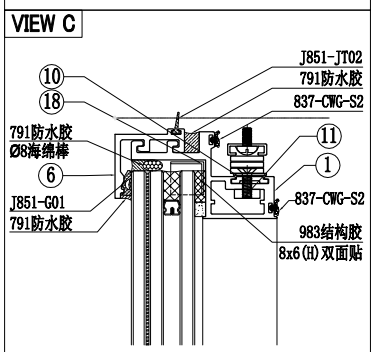


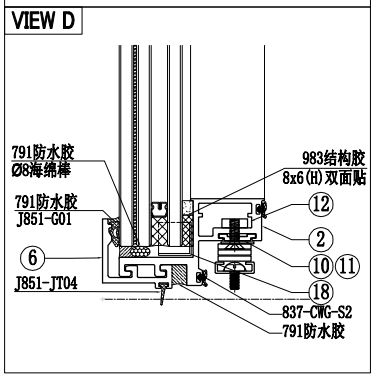



序号	加工图编号	材料名称	长度	支/幅	序号	加工图编号	材料名称	长度	支/幅
10	X86150-002	X86150	25	1					
9	X86150-013	X86150	1493.5	1					
8	X86150-001	X86150	55	3	18	PT-BM-P65	1mm THK. ALUM. PLATE		4
7	X86071-P04-11	X86071	1798.5	2	17	GL3-L081	442X1765 (GLASS)		1
6	X86071-P01-10	X86071	482	2	16				
5	C747-011	C747	28.5	4	15				
4	X86072-024	X86072	1808.5	1	14				
3	X86072-023	X86072	1808.5	1	13				
2	X86072-022-02	X86072	485	1	12	B2968-011	B2968	171	2
1	X86072-021-02	X86072	485	1	11	X86150-012	X86150	223.5	2


美特鋁質有限公司 MIDI Aluminium Fabricator Ltd.													
工程號	J857	類別		物料號	M1								
地盘	啟德6552	制圖	李傳鵬	2022-02-11	圖號	AW-D02RA							
图纸名称	生窗组装图	復核	練松文	2022-02-13	數量	-							
材料	-	批准	林仁安	2022-02-15	單件重量	- (KG)							


修改	A	B	C	採用	工廠	✓	地盤
日期	03.18	04.06	05.12	材料颜色	-		

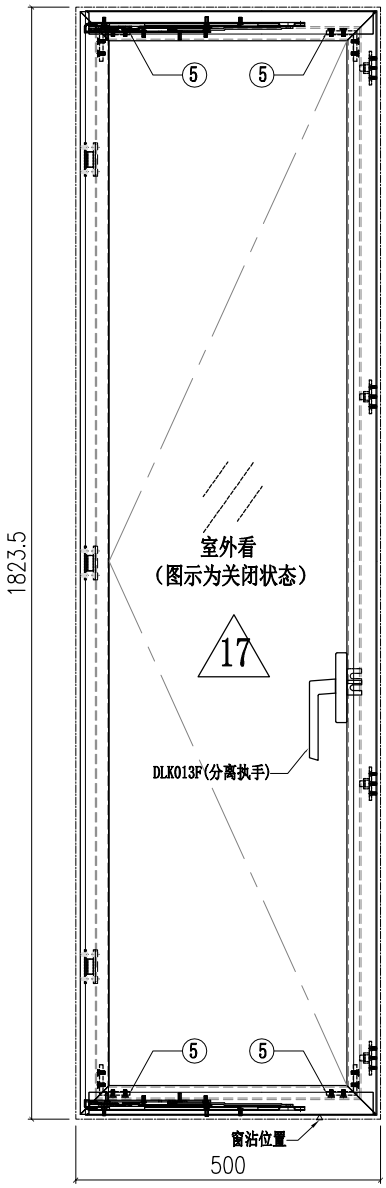


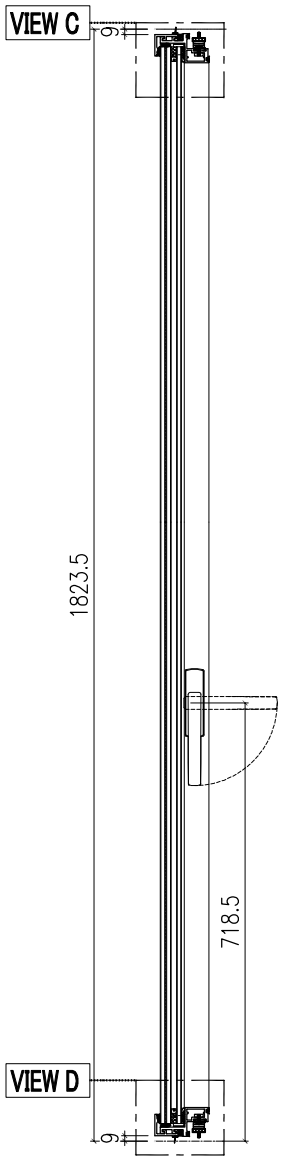


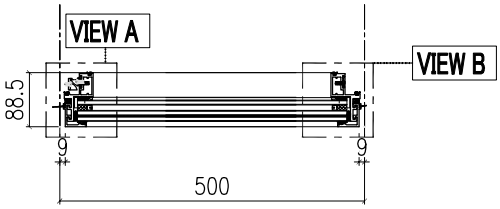

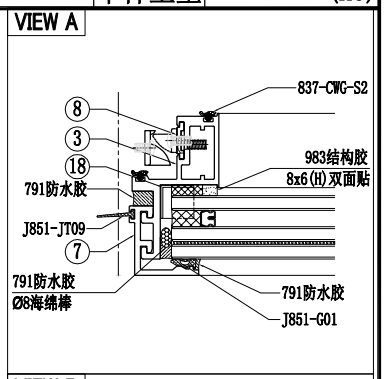

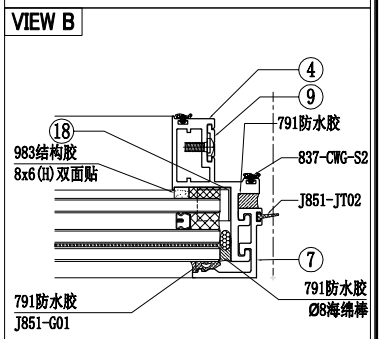


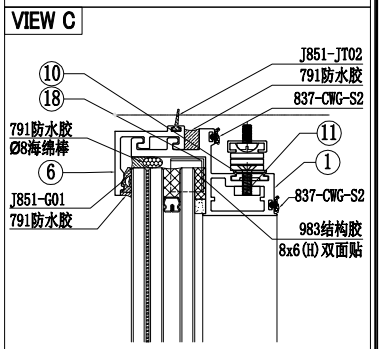


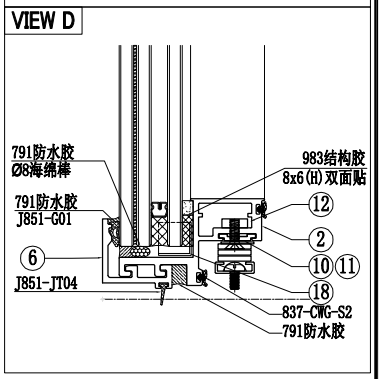

序号	加工图编号	材料名称	长度	支/幅	序号	加工图编号	材料名称	长度	支/幅
10	X86150-002	X86150	25	1					
9	X86150-011	X86150	1493.5	1					
8	X86150-001	X86150	55	3	18	PT-BM-P65	1mm THK. ALUM. PLATE		4
7	X86071-P04-11	X86071	1798.5	2	17	GL3-L081	442X1765 (GLASS)		1
6	X86071-P01-10	X86071	482	2	16				
5	C747-011	C747	28.5	4	15				
4	X86072-014	X86072	1808.5	1	14				
3	X86072-013	X86072	1808.5	1	13				
2	X86072-012-02	X86072	485	1	12	B2968-011	B2968	171	2
1	X86072-011-02	X86072	485	1	11	X86150-012	X86150	223.5	2

美特鋁質有限公司 MIDI Aluminium Fabricator Ltd.													
修改	A	B	C	採用	工廠	✓	地盤	工程號	J857	類別		物料號	M1
日期	03.18	04.06	05.12	材料顏色	-			地盤	啟德6552	制圖	李傳鵬	2022-02-11	圖號 AW-D03
								图纸名称	生窗组装图	復核	練松文	2022-02-13	數量 -
								材料	-	批准	林仁安	2022-02-15	單件重量 - (KG)

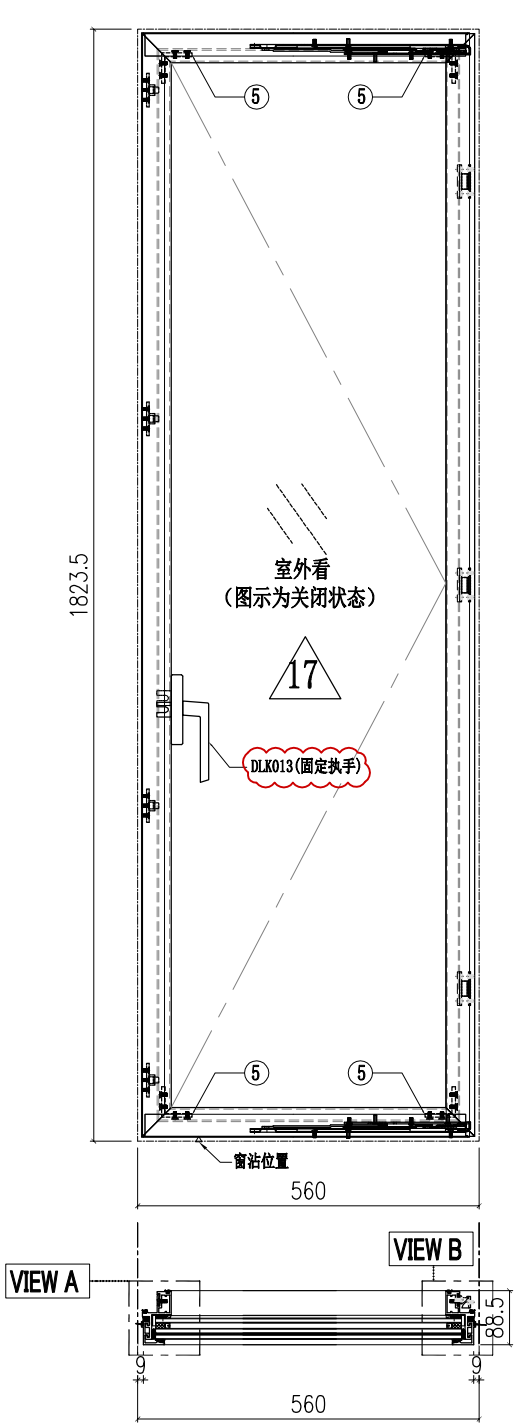


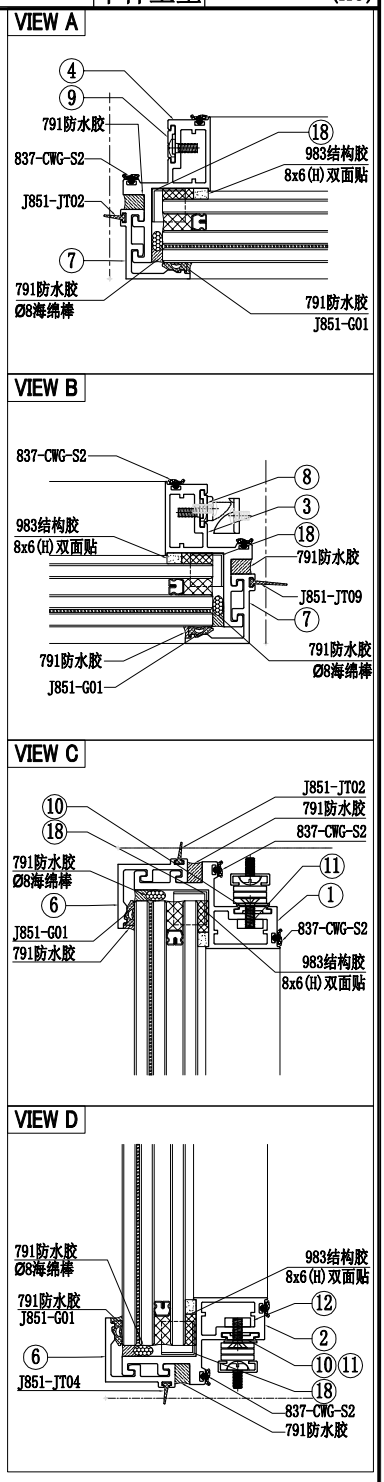



序号	加工图编号	材料名称	长度	支/幅	序号	加工图编号	材料名称	长度	支/幅
10	X86150-002	X86150	25	1					
9	X86150-013	X86150	1493.5	1					
8	X86150-001	X86150	55	3	18	PT-BM-P65	1mm THK. ALUM. PLATE		4
7	X86071-P04-11	X86071	1798.5	2	17	GL3-L014	502X1765 (GLASS)		1
6	X86071-P01-12	X86071	542	2	16				
5	C747-011	C747	28.5	4	15				
4	X86072-024	X86072	1808.5	1	14				
3	X86072-023	X86072	1808.5	1	13				
2	X86072-022-03	X86072	545	1	12	B2968-011	B2968	171	2
1	X86072-021-03	X86072	545	1	11	X86150-012	X86150	223.5	2


注：需按交底来穿胶条

美特鋁質有限公司 MIDI Aluminium Fabricator Ltd.											
修改	A	B	C	採用工廠 ✓ 地盤	工程號	J857	類別		物料號	M1	
日期	03.18	04.06	05.12	材料顏色 -	地盘	啟德6552	制圖	李傳鵬	2022-02-11	圖號	AW-D03R
					图纸名称	生窗组装图	復核	練松文	2022-02-13	數量	-
					材料	-	批准	林仁安	2022-02-15	單件重量	- (KG)

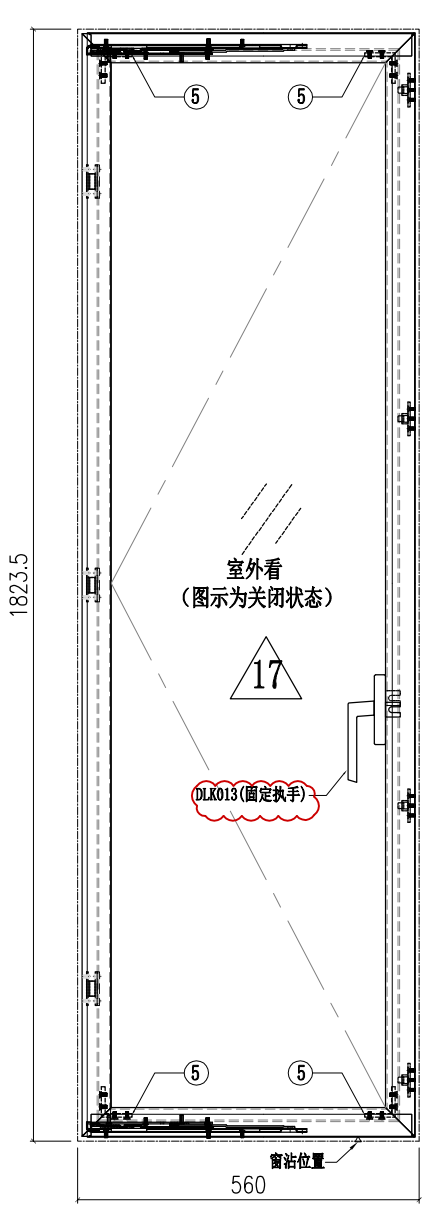

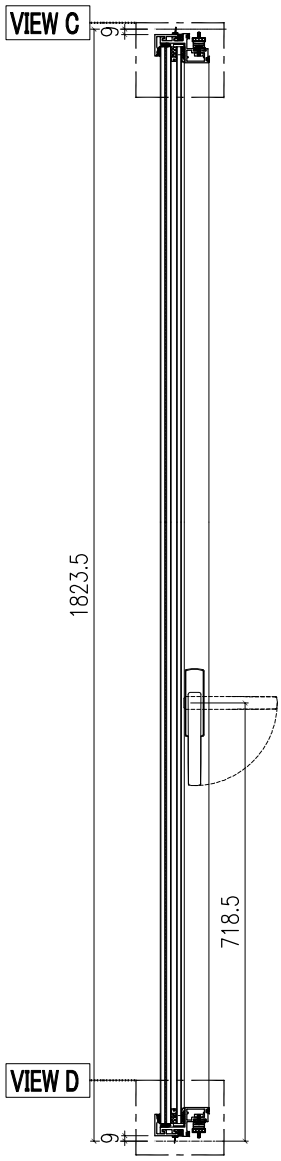

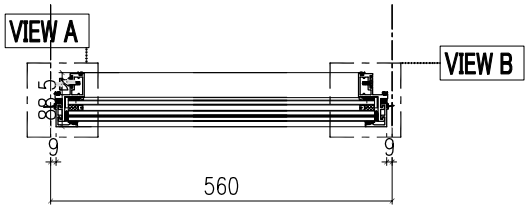


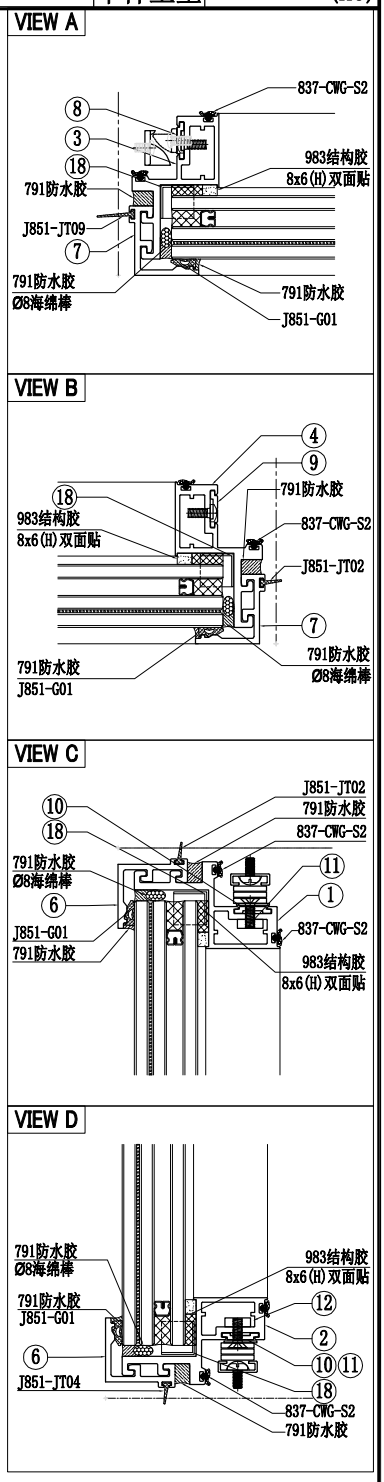



序号	加工图编号	材料名称	长度	支/幅	序号	加工图编号	材料名称	长度	支/幅
10	X86150-002	X86150	25	1					
9	X86150-011	X86150	1493.5	1					
8	X86150-001	X86150	55	3	18	PT-BM-P65	1mm THK. ALUM. PLATE		4
7	X86071-P04-11	X86071	1798.5	2	17	GL3-L014	502X1765 (GLASS)		1
6	X86071-P01-12	X86071	542	2	16				
5	C747-011	C747	28.5	4	15				
4	X86072-014	X86072	1808.5	1	14				
3	X86072-013	X86072	1808.5	1	13				
2	X86072-012-03	X86072	545	1	12	B2968-011	B2968	171	2
1	X86072-011-03	X86072	545	1	11	X86150-012	X86150	223.5	2


注：需按交底来穿胶条


美特鋁質有限公司 MIDI Aluminium Fabricator Ltd.													
修改	A	B	C	採用工廠	✓	地盤	工程號	J857	類別		物料號	M1	
日期	03.18	04.06	05.12	材料顏色	-		地盘	啟德6552	制圖	李傳鵬	2022-02-11	圖號	AW-D04
							图纸名称	生窗组装图	復核	練松文	2022-02-13	數量	-
							材料	-	批准	林仁安	2022-02-15	單件重量	- (KG)

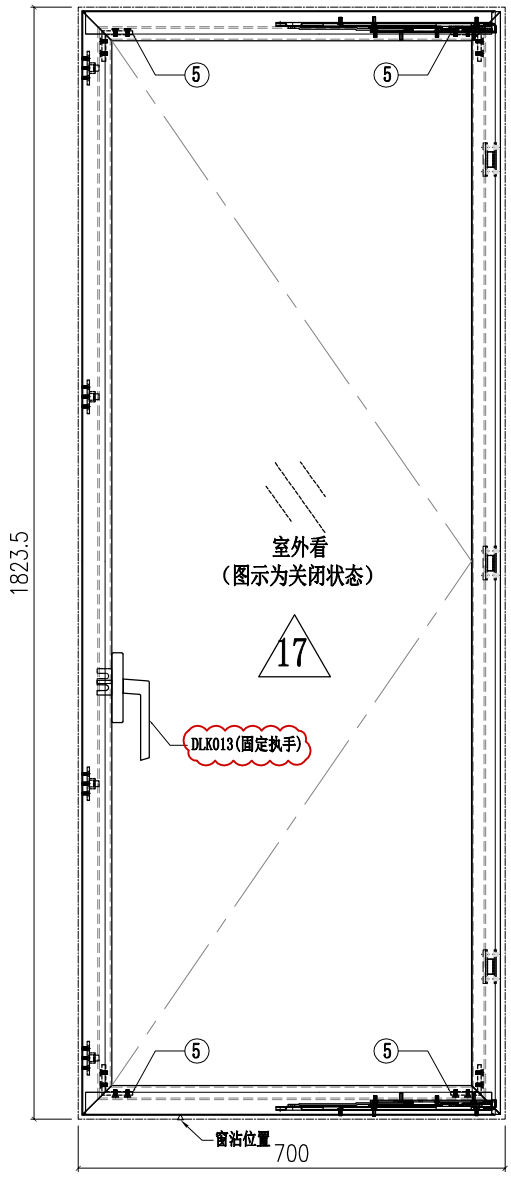


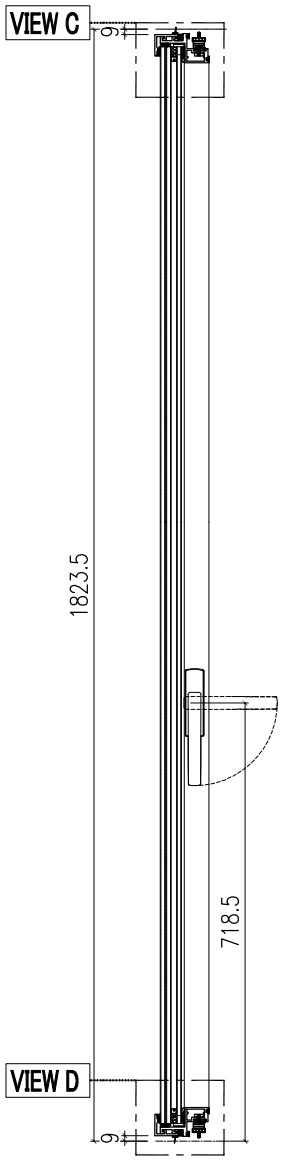


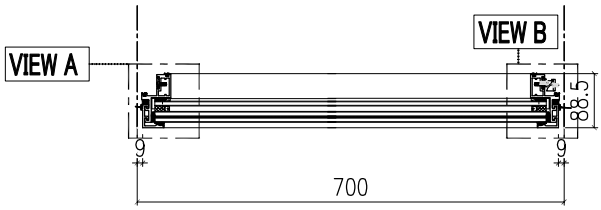

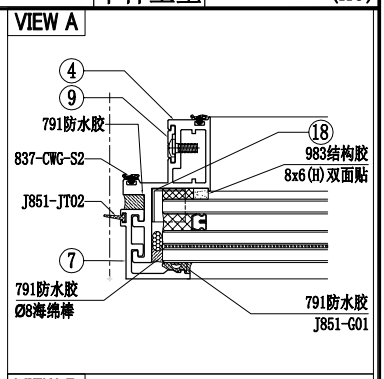

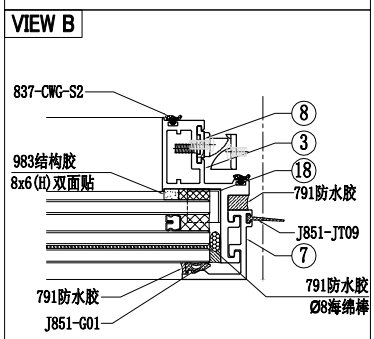


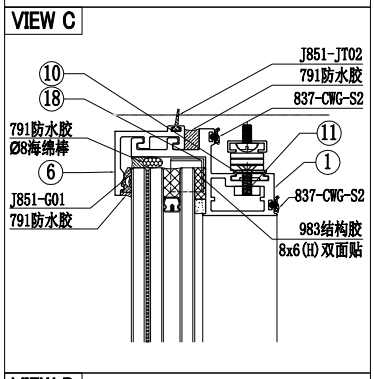


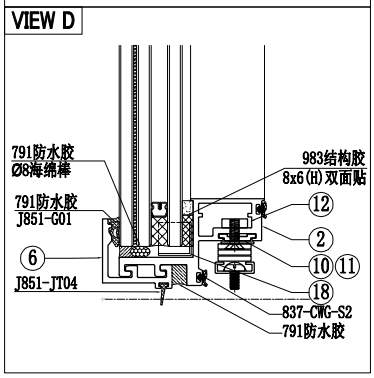



序号	加工图编号	材料名称	长度	支/幅	序号	加工图编号	材料名称	长度	支/幅
10	X86150-002	X86150	25	1					
9	X86150-013	X86150	1493.5	1					
8	X86150-001	X86150	55	3	18	PT-BM-P65	1mm THK. ALUM. PLATE		4
7	X86071-P04-11	X86071	1798.5	2	17	GL3-L085	642X1765 (GLASS)		1
6	X86071-P01-14	X86071	682	2	16				
5	C747-011	C747	28.5	4	15				
4	X86072-024	X86072	1808.5	1	14				
3	X86072-023	X86072	1808.5	1	13				
2	X86072-022-04	X86072	685	1	12	B2968-011	B2968	171	2
1	X86072-021-04	X86072	685	1	11	X86150-012	X86150	223.5	2


美特鋁質有限公司 MIDI Aluminium Fabricator Ltd.													
修改	A	B	C	採用	工廠	✓	地盤	工程號	J857	類別		物料號	M1
日期	03.18	04.06	05.12	材料顏色	-			地盤	啟德6552	制圖	李傳鵬	2022-02-11	圖號 AW-D05
								图纸名称	生窗组装图	復核	練松文	2022-02-13	數量 -
								材料	-	批准	林仁安	2022-02-15	單件重量 - (KG)

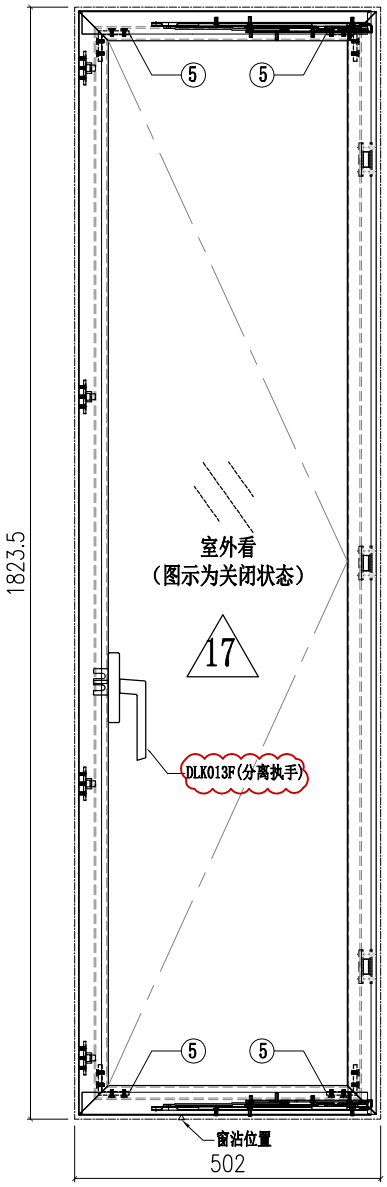


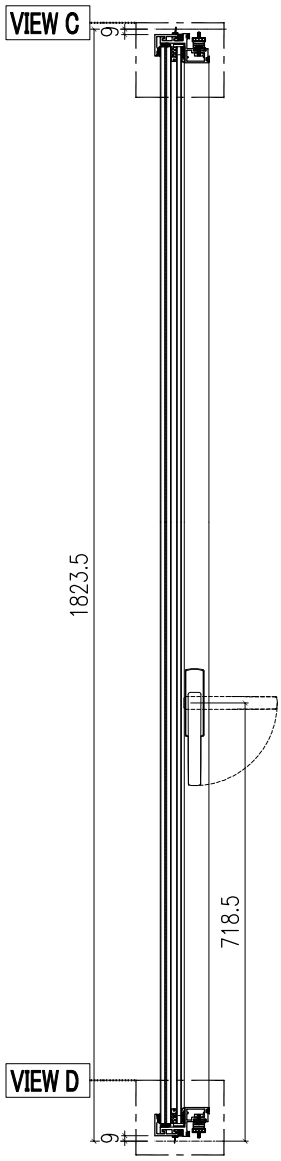


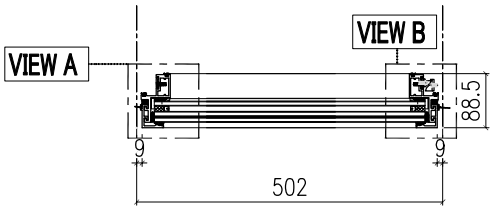

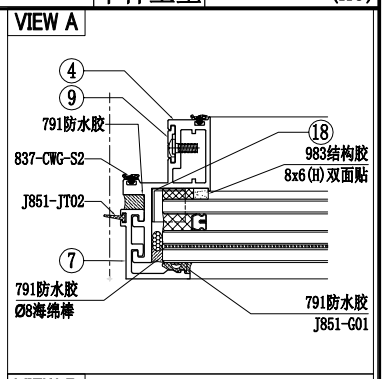

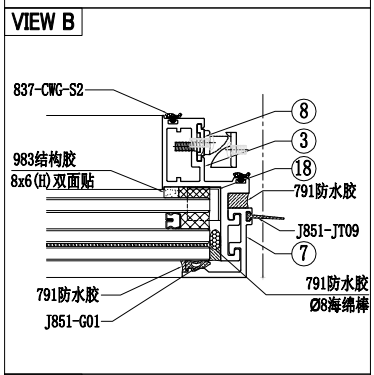


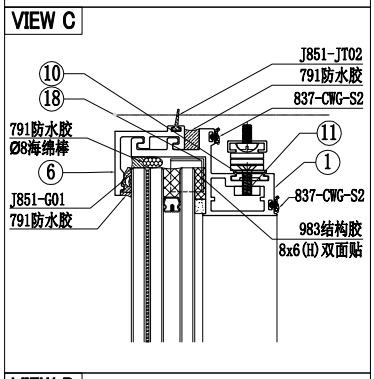


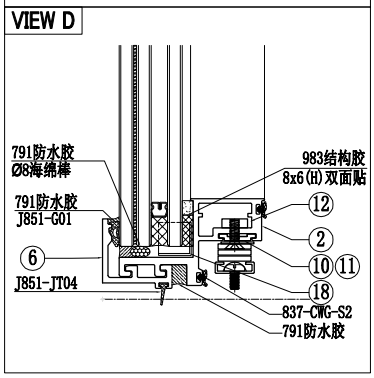



序号	加工图编号	材料名称	长度	支/幅	序号	加工图编号	材料名称	长度	支/幅
10	X86150-002	X86150	25	1					
9	X86150-013	X86150	1493.5	1					
8	X86150-001	X86150	55	3	18	PT-BM-P65	1mm THK. ALUM. PLATE		4
7	X86071-P04-11	X86071	1798.5	2	17	GL3-L106	444X1765 (GLASS)		1
6	X86071-P01-29	X86071	484.5	2	16				
5	C747-011	C747	28.5	4	15				
4	X86072-024	X86072	1808.5	1	14				
3	X86072-023	X86072	1808.5	1	13				
2	X86072-022-05	X86072	487	1	12	B2968-011	B2968	171	2
1	X86072-021-05	X86072	487	1	11	X86150-012	X86150	223.5	2


美特鋁質有限公司 MIDI Aluminium Fabricator Ltd.													
修改	A	B	C	採用	工廠	✓	地盤	工程號	J857	類別		物料號	M1
日期	03.18	04.06	05.12	材料顏色	-			地盘	啟德6552	制圖	李傳鵬	2022-02-11	圖號 AW-E01
								图纸名称	生窗组装图	復核	練松文	2022-02-13	數量 -
								材料	-	批准	林仁安	2022-02-15	單件重量 - (KG)

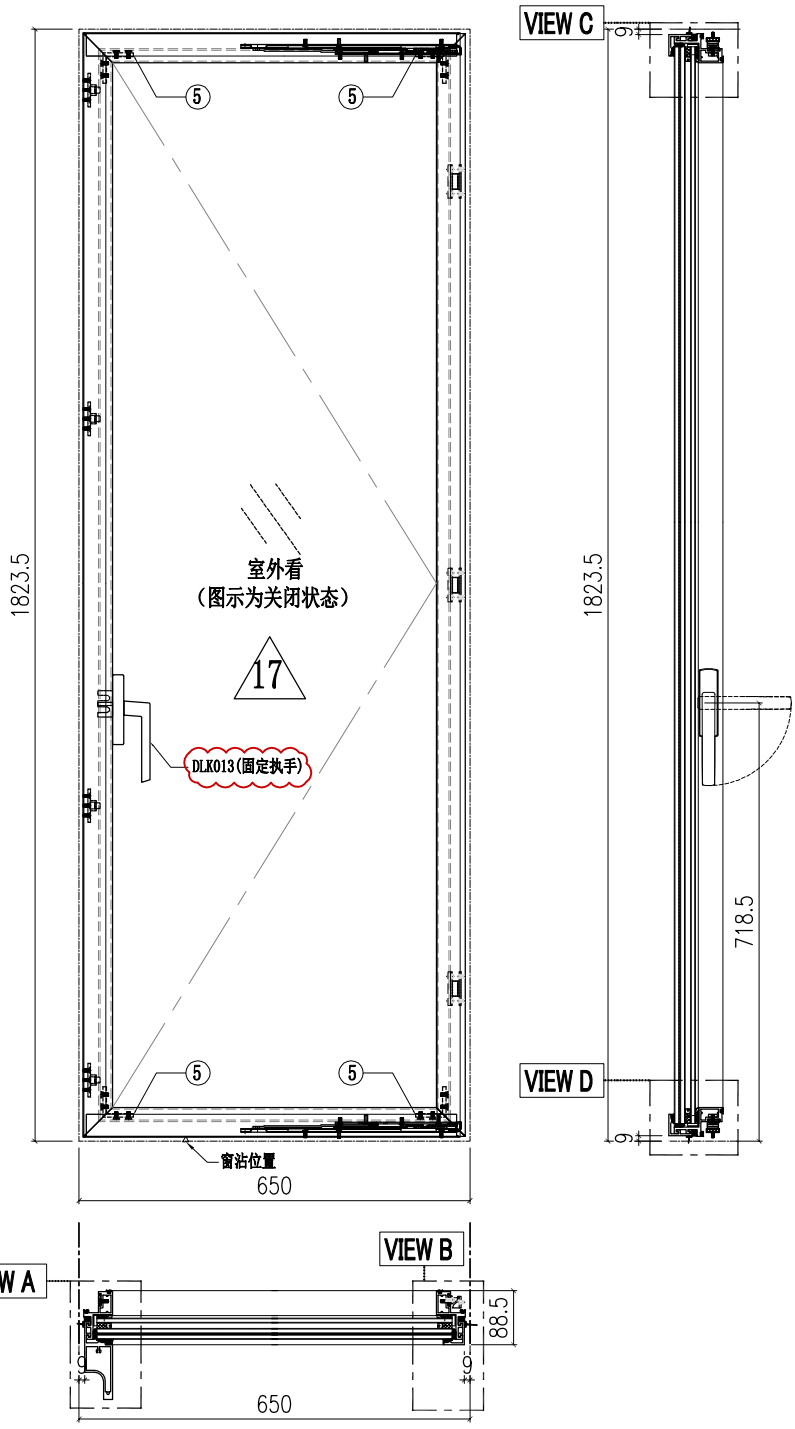

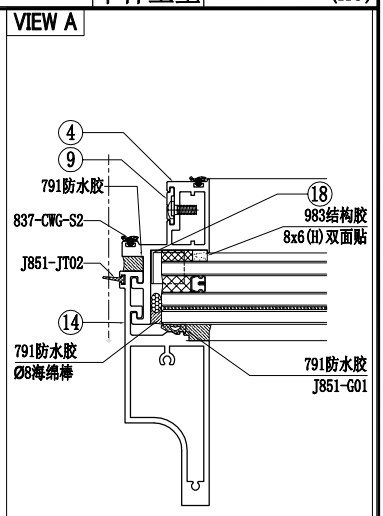

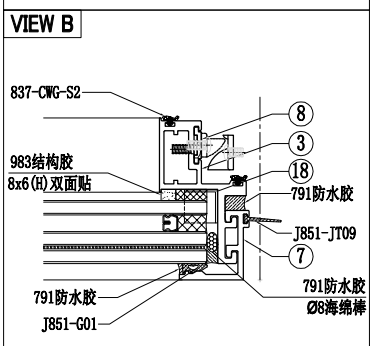


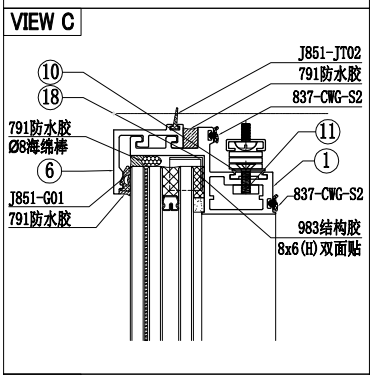


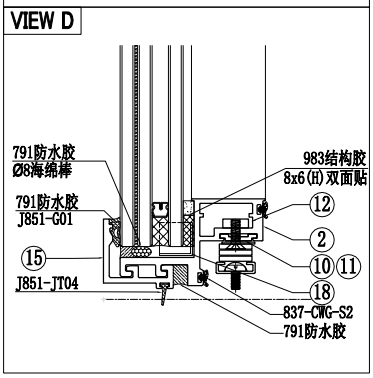

序号	加工图编号	材料名称	长度	支/幅	序号	加工图编号	材料名称	长度	支/幅
10	X86150-002	X86150	25	1					
9	X86150-013	X86150	1493.5	1					
8	X86150-001	X86150	55	3	18	PT-BM-P65	1mm THK. ALUM. PLATE		4
7	X86071-P04-11	X86071	1798.5	1	17	GL3-L011	592X1765 (GLASS)		1
6	X86071-P03-20	X86071	632	1	16				
5	C747-011	C747	28.5	4	15	X86071-P03R-20	X86071	632	1
4	X86072-023	X86072	1808.5	1	14	X86142-P01-03	X86142	1799.5	1
3	X86072-024	X86072	1808.5	1	13				
2	X86072-022-01	X86072	635	1	12	B2968-011	B2968	171	2
1	X86072-021-01	X86072	635	1	11	X86150-012	X86150	223.5	2


美特鋁質有限公司 MIDI Aluminium Fabricator Ltd.													
修改	A	B	C	採用工廠 ✓ 地盤		工程號	J857	類別		物料號	M1		
日期	03.18	04.06	05.12	材料顏色	-	地盘	啟德6552	制圖	李傳鵬	2022-02-11	圖號	AW-E02	
						图纸名称	生窗组装图	復核	練松文	2022-02-13	數量	-	
						材料	-	批准	林仁安	2022-02-15	單件重量	-	(KG)

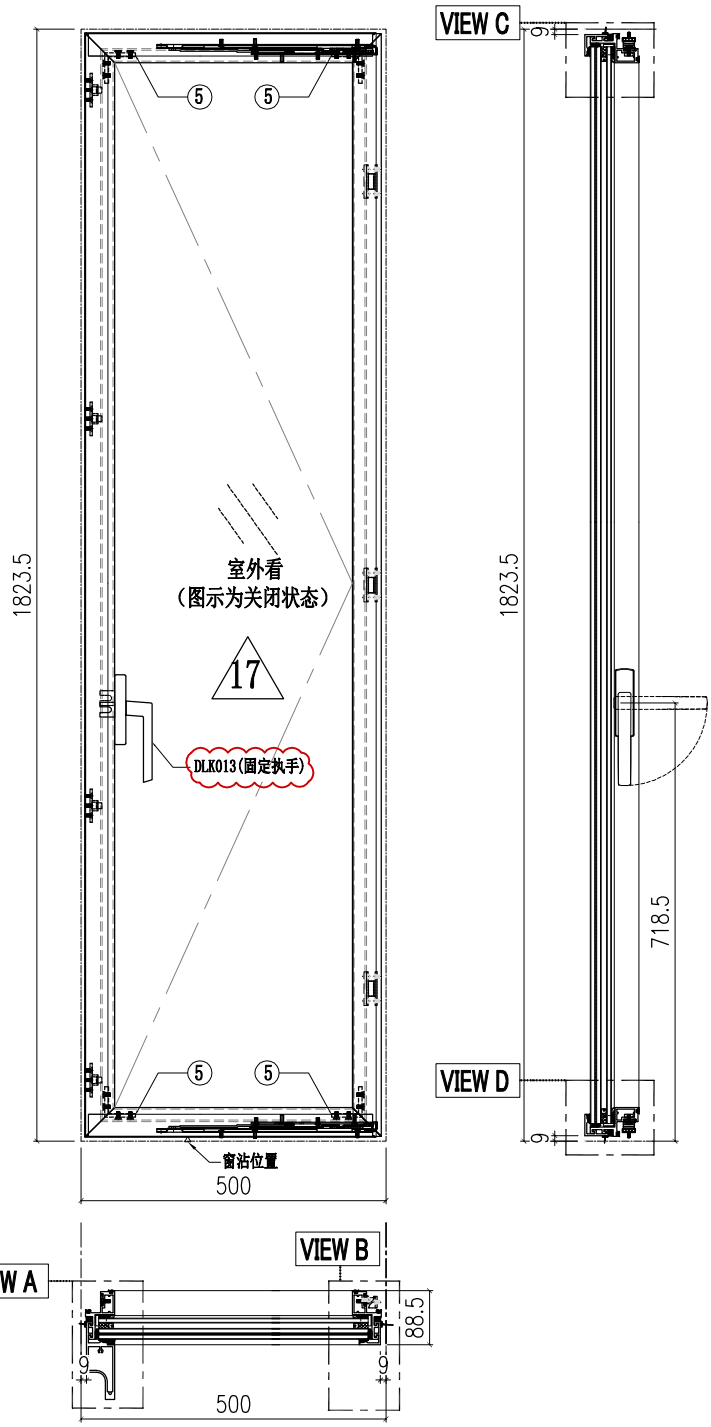


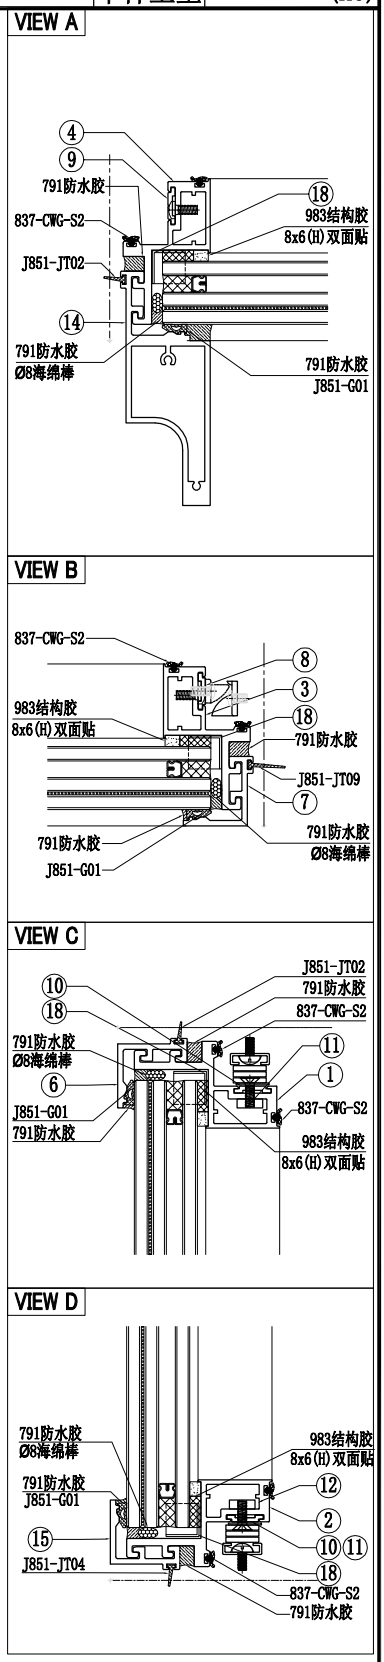


序号	加工图编号	材料名称	长度	支/幅	序号	加工图编号	材料名称	长度	支/幅
10	X86150-002	X86150	25	1					
9	X86150-013	X86150	1493.5	1					
8	X86150-001	X86150	55	3	18	BM-065	1mm THK. ALUM. PLATE		4
7	X86071-P04-11	X86071	1798.5	1	17	GL3-L081	442X1765 (GLASS)		1
6	X86071-P03-19	X86071	482	1	16				
5	C747-011	C747	28.5	4	15	X86071-P03R-19	X86071	482	1
4	X86072-023	X86072	1808.5	1	14	X86142-P01-03	X86142	1799.5	1
3	X86072-024	X86072	1808.5	1	13				
2	X86072-022-02	X86072	485	1	12	B2968-011	B2968	171	2
1	X86072-021-02	X86072	485	1	11	X86150-012	X86150	223.5	2

美特鋁質有限公司 MIDI Aluminium Fabricator Ltd.												
修改	A	B	C	採用	工廠 ✓	地盤	工程號	J857	類別		物料號	M1
日期	03.18	04.06	05.12	材料顏色	-		地盘	啟德6552	制圖	李傳鵬 2022-02-11	圖號	AW-F01
							图纸名称	生窗组装图	復核	練松文 2022-02-13	數量	-
							材料	-	批准	林仁安 2022-02-15	單件重量	- (KG)

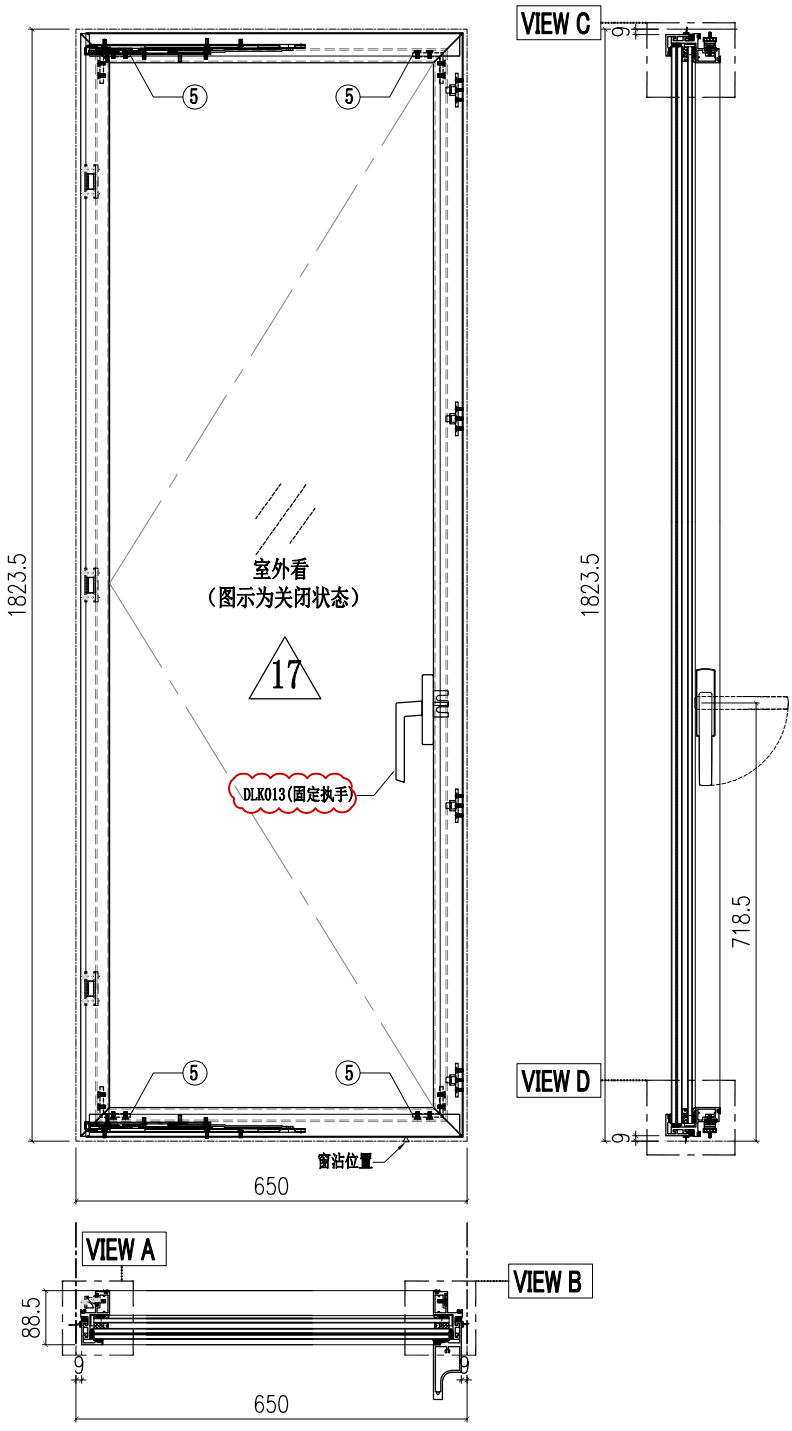


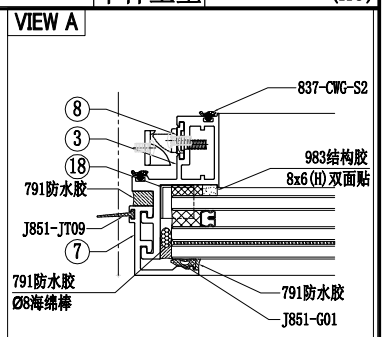


VIEW B

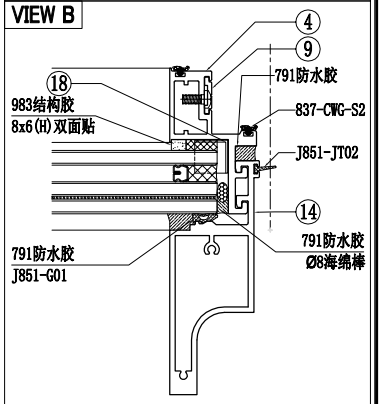

VIEW C

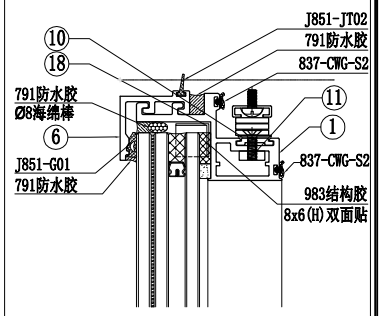



VIEW D

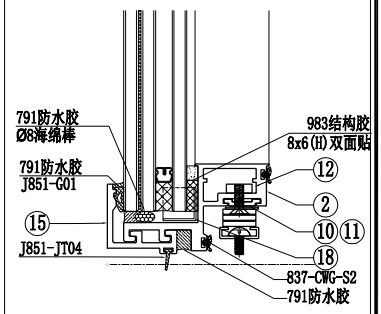



序号	加工图编号	材料名称	长度	支/幅	序号	加工图编号	材料名称	长度	支/幅
10	X86150-002	X86150	25	1					
9	X86150-011	X86150	1493.5	1					
8	X86150-001	X86150	55	3	18	PT-BM-P65	1mm THK. ALUM. PLATE		4
7	X86071-P04-11	X86071	1798.5	1	17	GL3-L011	592X1765 (GLASS)		1
6	X86071-P02-17	X86071	632	1	16				
5	C747-011	C747	28.5	4	15	X86071-P02R-17	X86071	632	1
4	X86072-014	X86072	1808.5	1	14	X86142-P01-03	X86142	1799.5	1
3	X86072-013	X86072	1808.5	1	13				
2	X86072-012-01	X86072	635	1	12	B2968-011	B2968	171	2
1	X86072-011-01	X86072	635	1	11	X86150-012	X86150	223.5	2


美特鋁質有限公司 MIDI Aluminium Fabricator Ltd.													
修改	A	B	C	採用	工廠	✓	地盤	工程號	J857	類別		物料號	M1
日期	03.18	04.06	05.12	材料顏色	-			地盘	啟德6552	制圖	李傳鵬	2022-02-11	圖號 AW-F02
								图纸名称	生窗组装图	復核	練松文	2022-02-13	數量 -
								材料	-	批准	林仁安	2022-02-15	單件重量 - (KG)

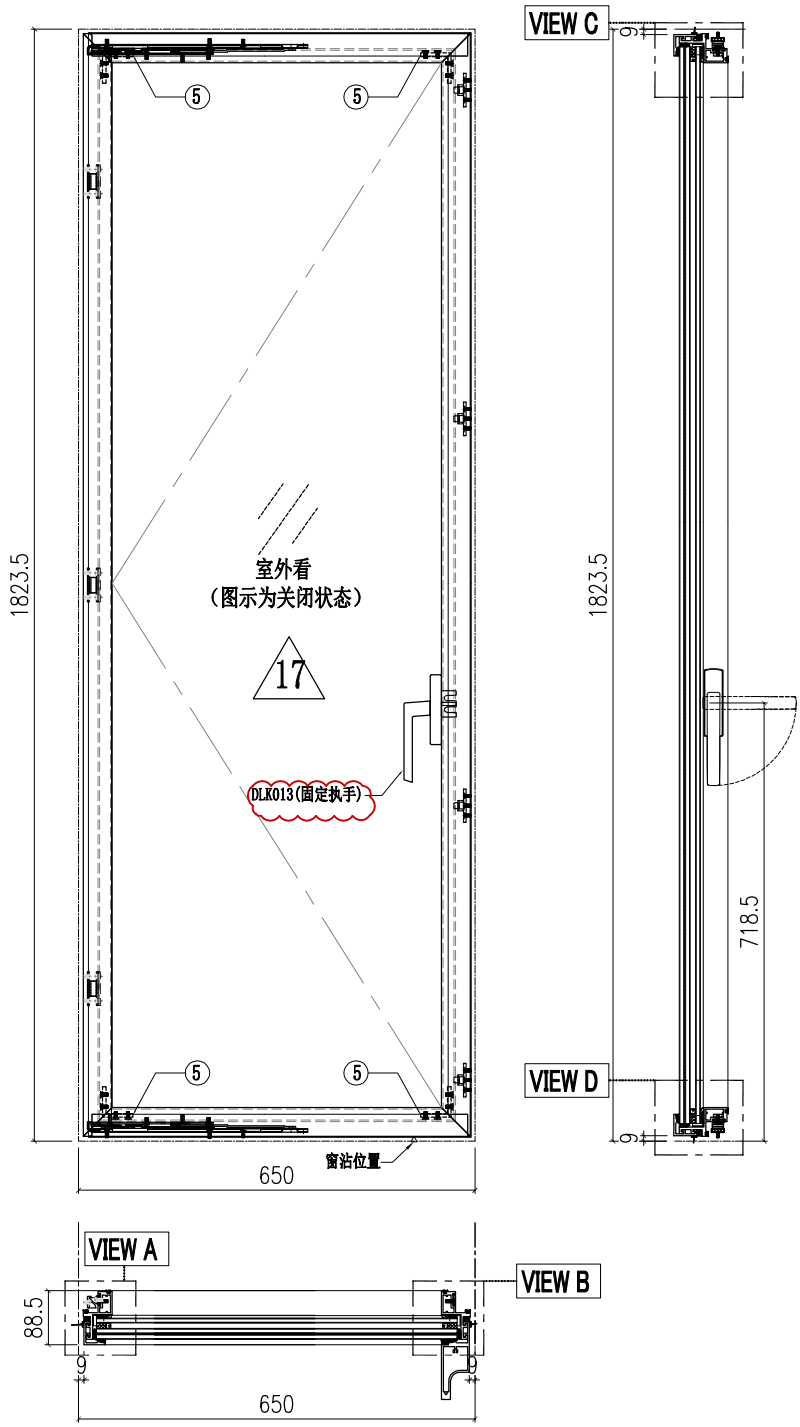

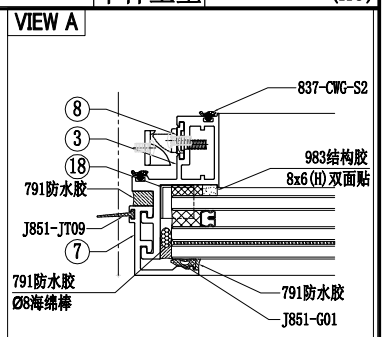

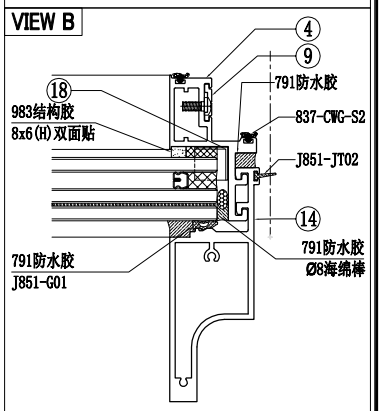


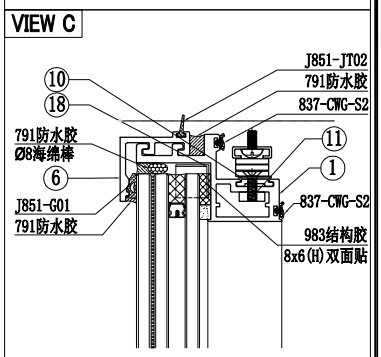


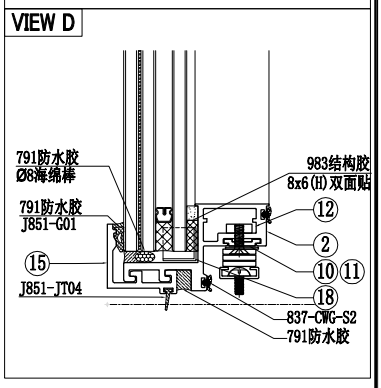

序号	加工图编号	材料名称	长度	支/幅	序号	加工图编号	材料名称	长度	支/幅
10	X86150-002	X86150	25	1					
9	X86150-011	X86150	1493.5	1					
8	X86150-001	X86150	55	3	18	PT-BM-P65	1mm THK. ALUM. PLATE		4
7	X86071-P04-11	X86071	1798.5	1	17	GL3-L078	592X1765 (GLASS)		1
6	X86071-P02-17	X86071	632	1	16				
5	C747-011	C747	28.5	4	15	X86071-P02R-17	X86071	632	1
4	X86072-014	X86072	1808.5	1	14	X86142-P01-03	X86142	1799.5	1
3	X86072-013	X86072	1808.5	1	13				
2	X86072-012-01	X86072	635	1	12	B2968-011	B2968	171	2
1	X86072-011-01	X86072	635	1	11	X86150-012	X86150	223.5	2

美特鋁質有限公司 MIDI Aluminium Fabricator Ltd.													
修改	A	B	C	採用	工廠	✓	地盤	工程號	J857	類別		物料號	M1
日期	03.18	04.12	05.12	材料顏色	-			地盤	啟德6552	制圖	李傳鵬	2022-02-11	圖號 AW-L01
								图纸名称	生窗组装图	復核	練松文	2022-02-13	數量 -
								材料	-	批准	林仁安	2022-02-15	單件重量 - (KG)

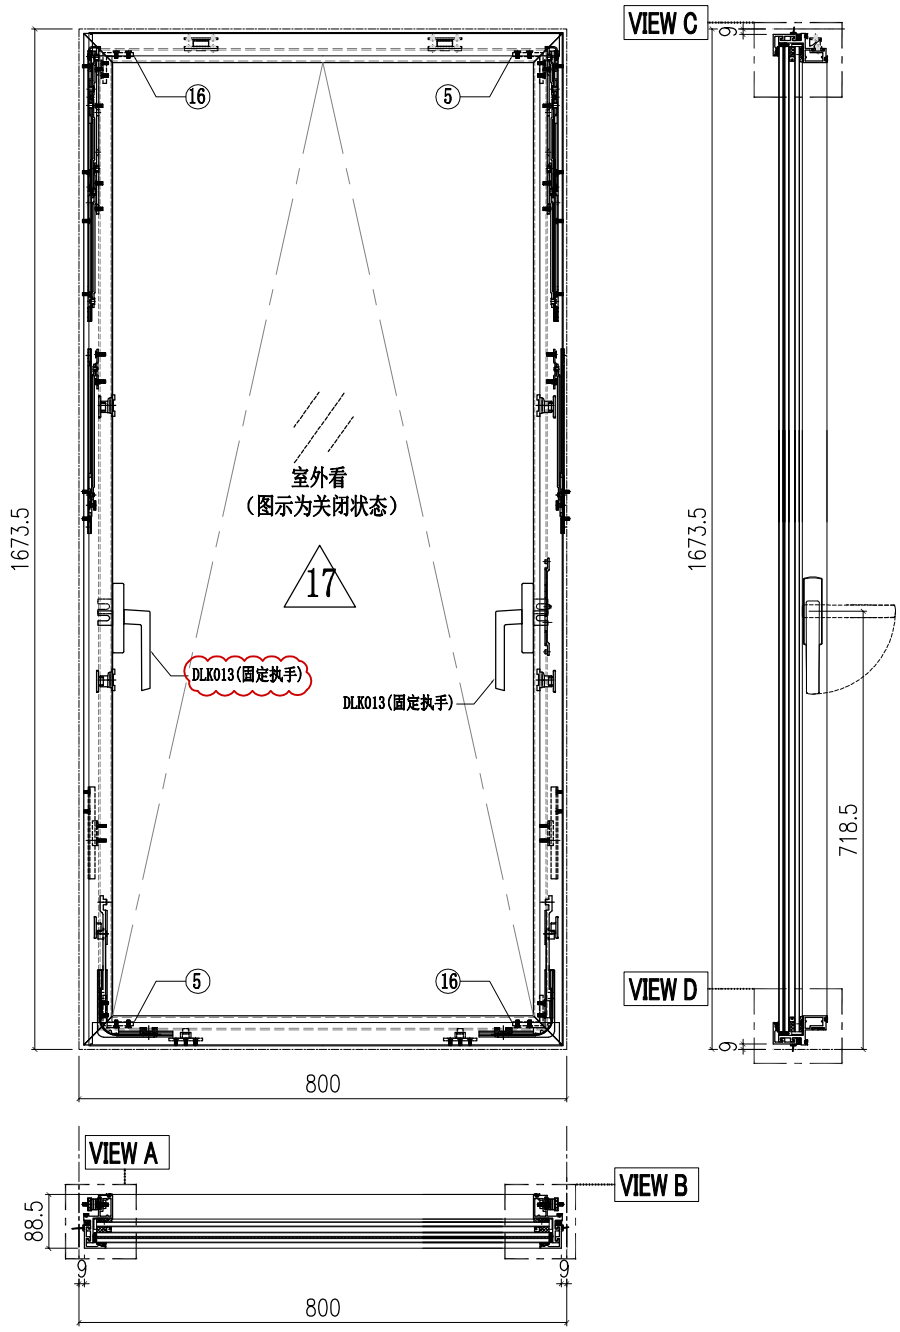

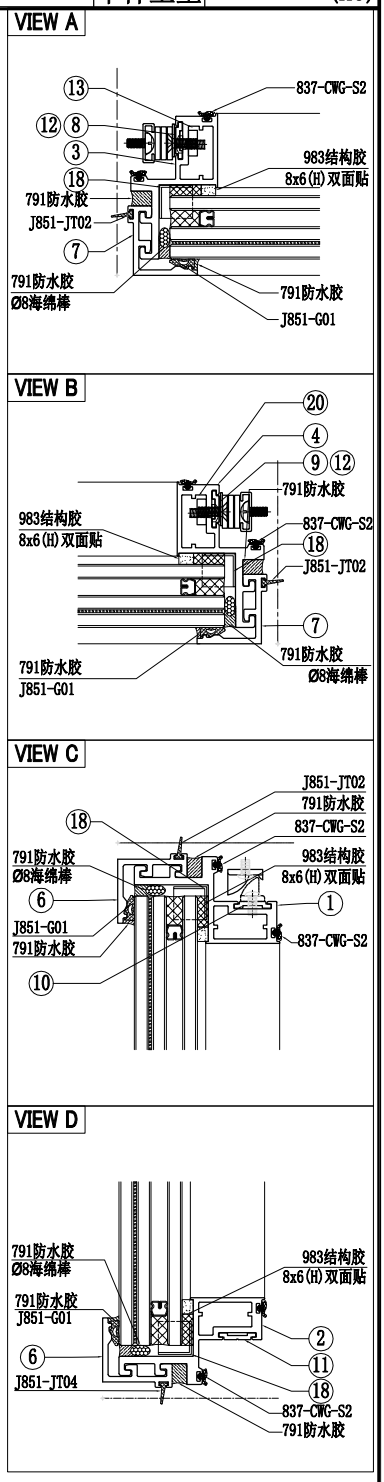


序号	加工图编号	材料名称	长度	支/幅
10	X86150-001	X86150	55	2
9	X86150-038R	X86150	1021	1
8	X86150-038	X86150	1021	1
7	X86071-P04-12	X86071	1648.5	2
6	X86071-P01-39	X86071	782	2
5	C747-031	C747	28.5	2
4	X86072-034	X86072	1658.5	1
3	X86072-033	X86072	1658.5	1
2	X86072-040-10	X86072	785	1
1	X86072-039-10	X86072	785	1


序号	加工图编号	材料名称	长度	支/幅
21	X86150-036R	X86150	250	1
20	B2968-031R	B2968	189.5	1
18	PT-BM-P65	1mm THK. ALUM. PLATE		4
17	GL3-D152	742X1615 (GLASS)		1
16	C747-032	C747	28.5	2
15				
14				
13	B2968-031	B2968	189.5	1
12	X86150-036	X86150	250	1
11	X86150-005	X86150	85	2

注：需按交底来穿胶条


美特鋁質有限公司 MIDI Aluminium Fabricator Ltd.													
修改	A	B	C	採用工廠 ✓ 地盤		工程號	J857	類別		物料號	M1		
日期	03.18	04.12	05.12	材料顏色	-	地盘	啟德6552	制圖	李傳鵬	2022-02-11	圖號	AW-L02	
						图纸名称	生窗组装图	復核	練松文	2022-02-13	數量	-	
						材料	-	批准	林仁安	2022-02-15	單件重量	-	(KG)

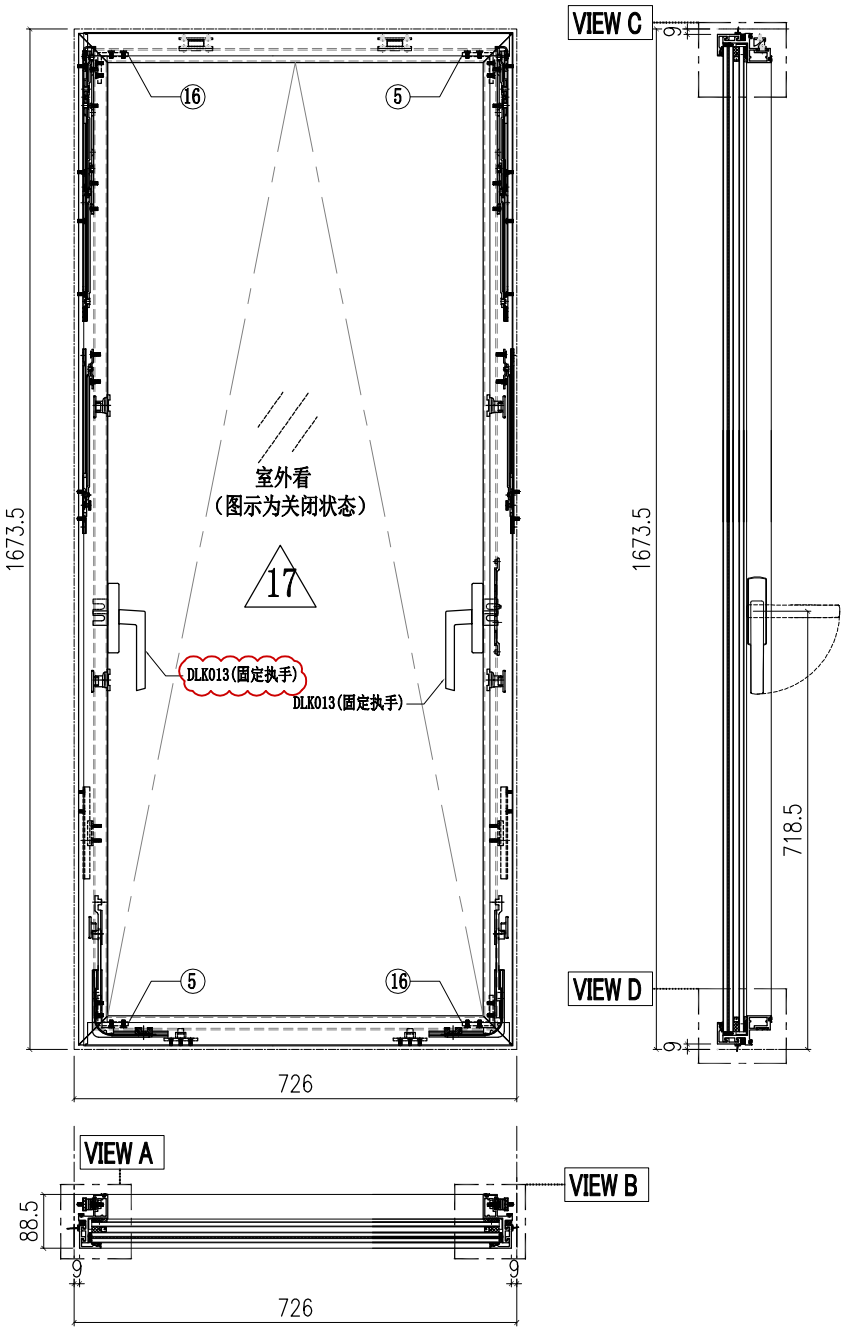


VIEW A

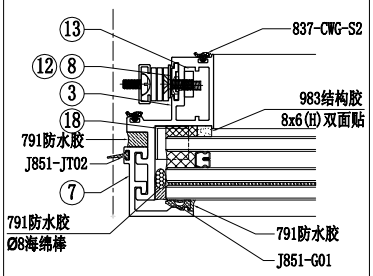


VIEW B

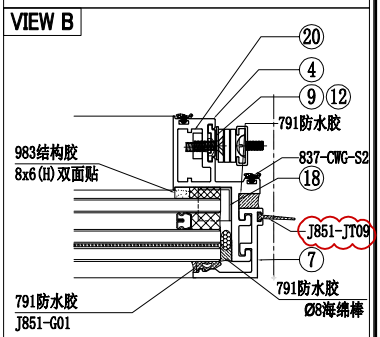

VIEW C

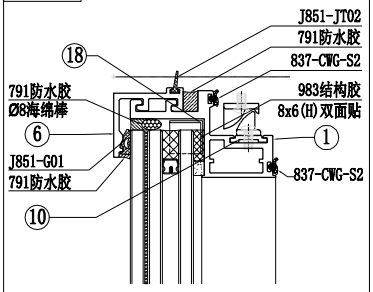


VIEW D

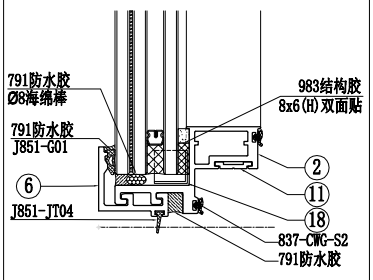


序号	加工图编号	材料名称	长度	支/幅
10	X86150-001	X86150	55	2
9	X86150-038R	X86150	1021	1
8	X86150-038	X86150	1021	1
7	X86071-P04-12	X86071	1648.5	2
6	X86071-P01-42	X86071	708	2
5	C747-031	C747	28.5	2
4	X86072-034	X86072	1658.5	1
3	X86072-033	X86072	1658.5	1
2	X86072-040-11	X86072	711	1
1	X86072-039-11	X86072	711	1

序号	加工图编号	材料名称	长度	支/幅
21	X86150-036R	X86150	250	1
20	B2968-031R	B2968	189.5	1
18	PT-BM-P65	1mm THK. ALUM. PLATE		4
17	GL3-D167	668X1615 (GLASS)		1
16	C747-032	C747	28.5	2
15				
14				
13	B2968-031	B2968	189.5	1
12	X86150-036	X86150	250	1
11	X86150-005	X86150	85	2

美特鋁質有限公司 MIDI Aluminium Fabricator Ltd.													
修改	A	B	C	採用	工廠 ✓	地盤	工程號	J857	類別		物料號	M1	
日期	03.18	04.12	05.12	材料顏色	-		地盘	啟德6552	制圖	李傳鵬	2022-02-11	圖號	AW-L03
							图纸名称	生窗组装图	復核	練松文	2022-02-13	數量	-
							材料	-	批准	林仁安	2022-02-15	單件重量	- (KG)

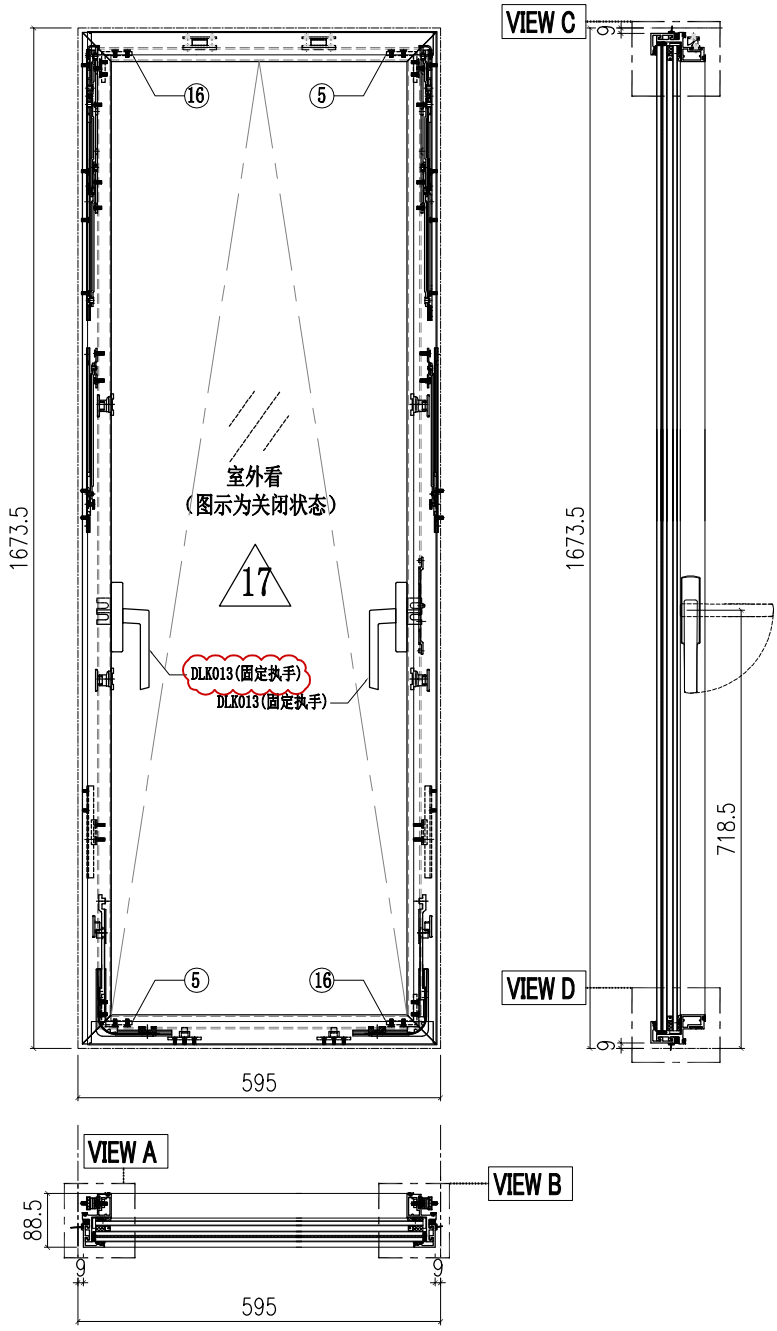


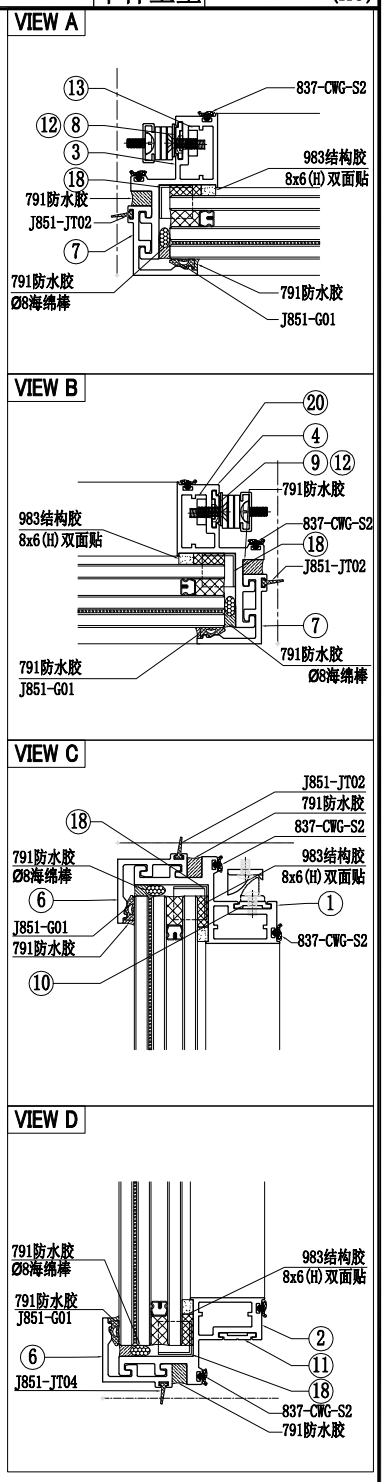


序号	加工图编号	材料名称	长度	支/幅	序号	加工图编号	材料名称	长度	支/幅
10	X86150-001	X86150	55	2	21	X86150-036R	X86150	250	1
9	X86150-038R	X86150	1021	1	20	B2968-031R	B2968	189.5	1
8	X86150-038	X86150	1021	1	18	PT-BM-P65	1mm THK. ALUM. PLATE		4
7	X86071-P04-12	X86071	1648.5	2	17	GL3-D199	537X1615 (GLASS)		1
6	X86071-P01-36	X86071	577	2	16	C747-032	C747	28.5	2
5	C747-031	C747	28.5	2	15				
4	X86072-034	X86072	1658.5	1	14				
3	X86072-033	X86072	1658.5	1	13	B2968-031	B2968	189.5	1
2	X86072-040-12	X86072	580	1	12	X86150-036	X86150	250	1
1	X86072-039-12	X86072	580	1	11	X86150-005	X86150	85	2

注：需按交底来穿胶条


美特鋁質有限公司 MIDI Aluminium Fabricator Ltd.													
修改	A	B	C	採用	工廠	✓	地盤	工程號	J857	類別		物料號	M1
日期	03.18	04.12	05.12	材料顏色	-			地盤	啟德6552	制圖	李傳鵬	2022-02-11	圖號 AW-L04
								图纸名称	生窗组装图	復核	練松文	2022-02-13	數量 -
								材料	-	批准	林仁安	2022-02-15	單件重量 - (KG)

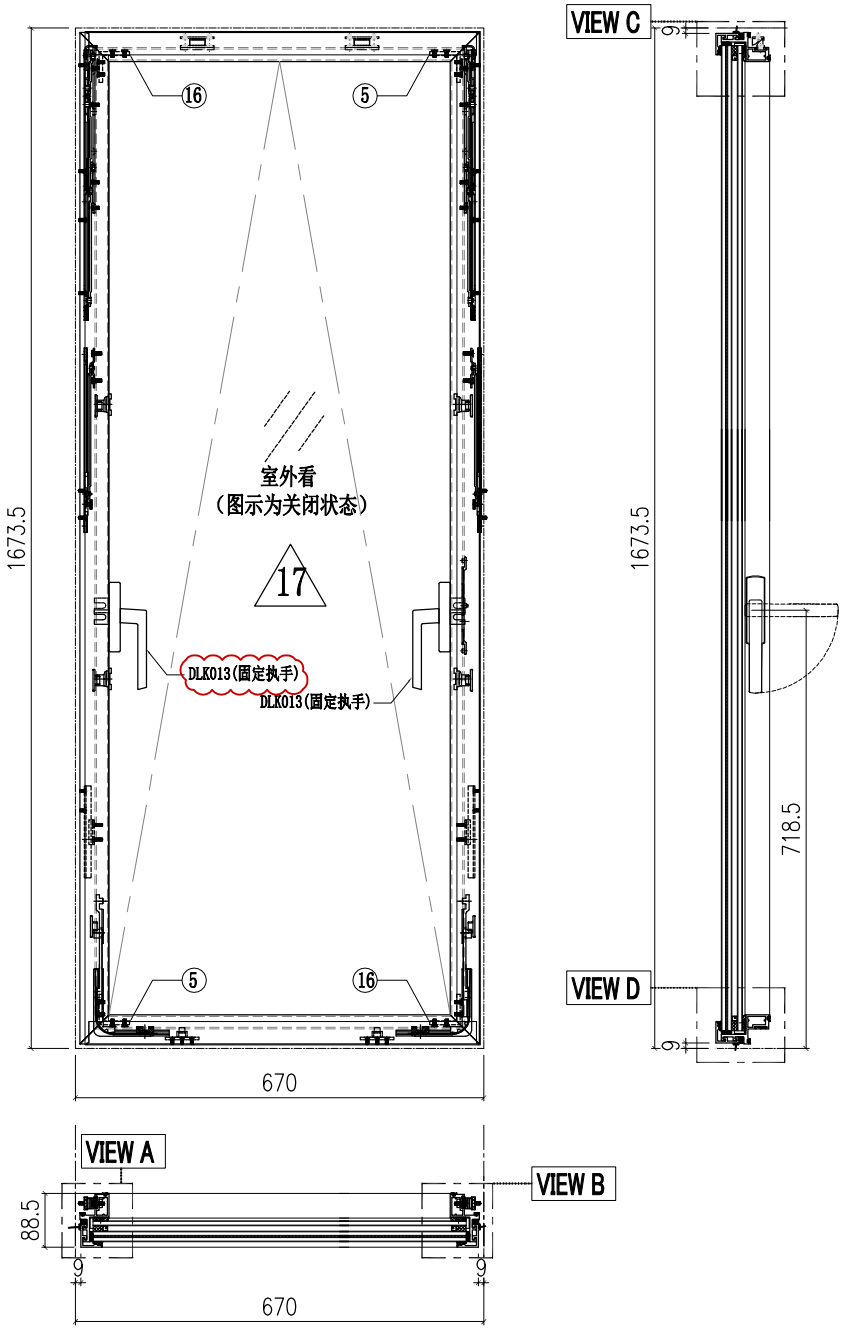


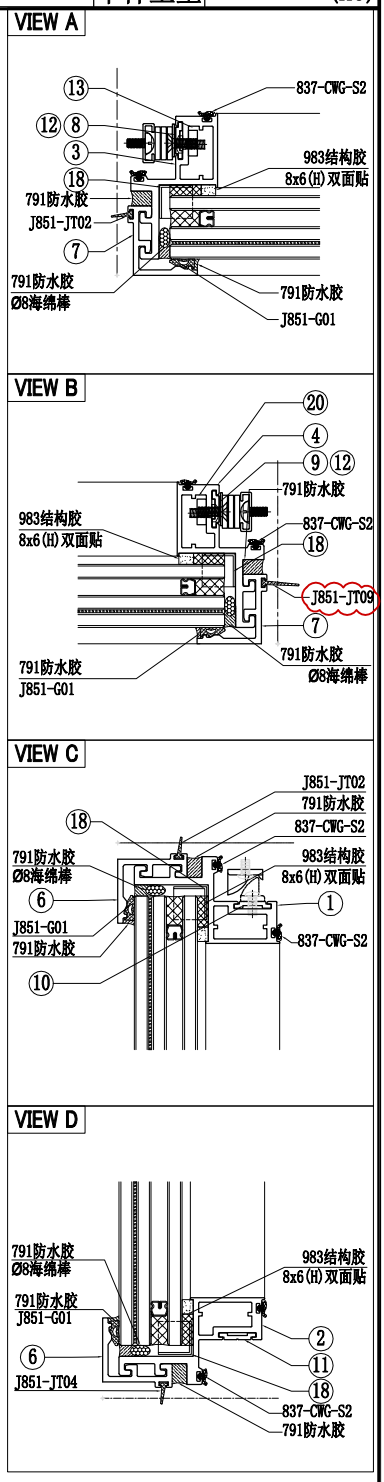

序号	加工图编号	材料名称	长度	支/幅	序号	加工图编号	材料名称	长度	支/幅
10	X86150-001	X86150	55	2	21	X86150-036R	X86150	250	1
9	X86150-038R	X86150	1021	1	20	B2968-031R	B2968	189.5	1
8	X86150-038	X86150	1021	1	18	PT-BM-P65	1mm THK. ALUM. PLATE		4
7	X86071-P04-12	X86071	1648.5	2	17	GL3-C193	612X1615 (GLASS)		1
6	X86071-P01-48	X86071	652	2	16	C747-032	C747	28.5	2
5	C747-031	C747	28.5	2	15				
4	X86072-034	X86072	1658.5	1	14				
3	X86072-033	X86072	1658.5	1	13	B2968-031	B2968	189.5	1
2	X86072-040-13	X86072	655	1	12	X86150-036	X86150	250	1
1	X86072-039-13	X86072	655	1	11	X86150-005	X86150	85	2


美特鋁質有限公司 MIDI Aluminium Fabricator Ltd.													
修改	A	B	C	採用	工廠	✓	地盤	工程號	J857	類別		物料號	M1
日期	03.18	04.12	05.11	材料顏色	-			地盘	啟德6552	制圖	李傳鵬	2022-02-11	圖號 AW-L05
								图纸名称	生窗组装图	復核	練松文	2022-02-13	數量 -
								材料	-	批准	林仁安	2022-02-15	單件重量 - (KG)

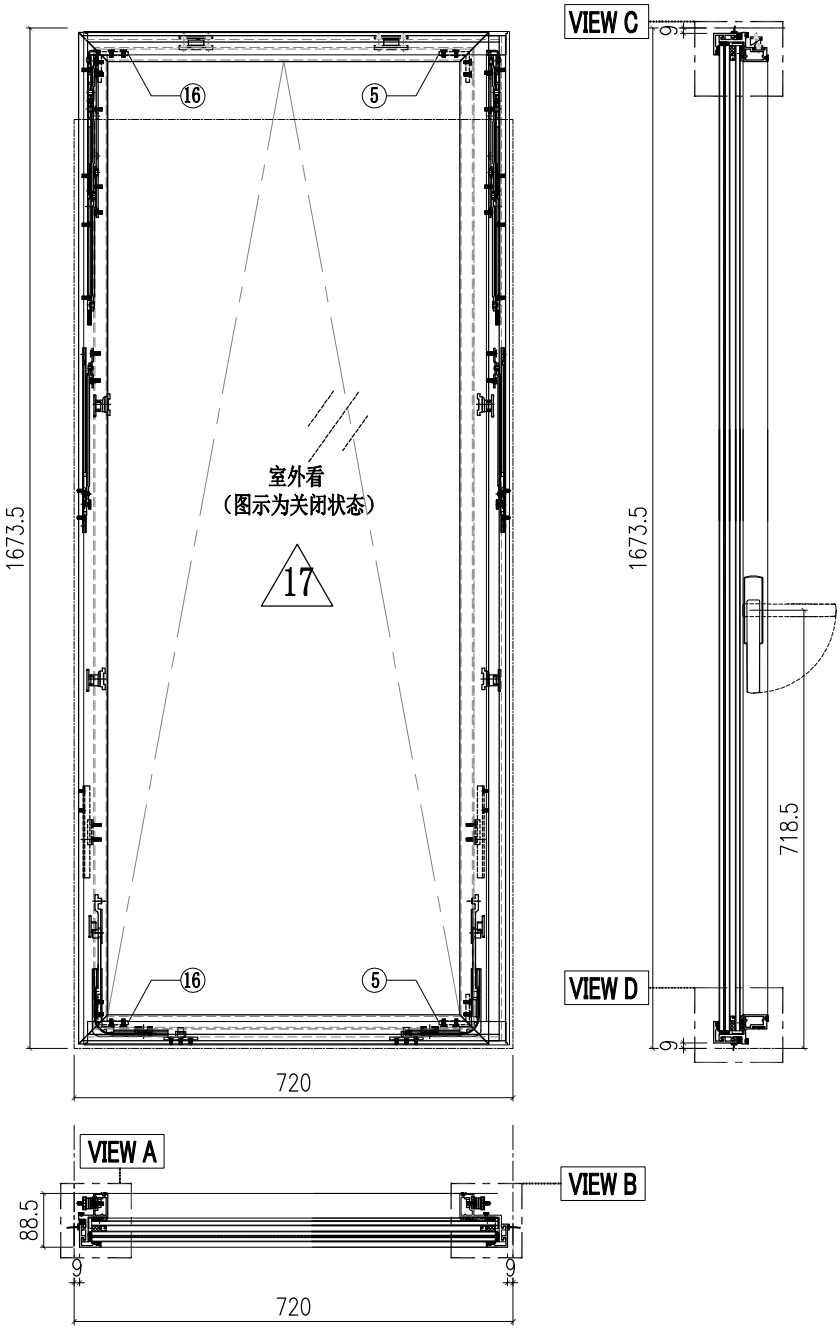


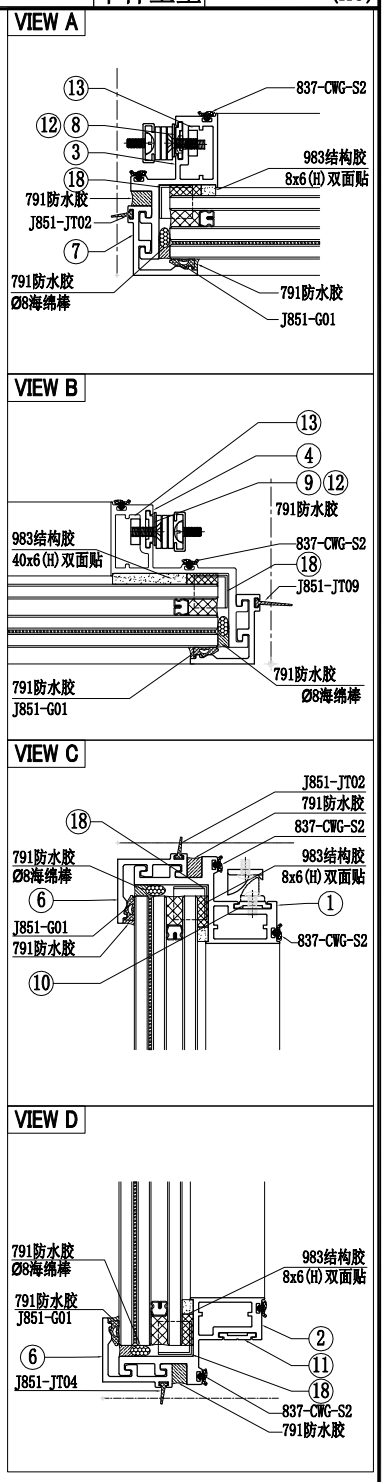

序号	加工图编号	材料名称	长度	支/幅	序号	加工图编号	材料名称	长度	支/幅
10	X86150-001	X86150	55	2	20	B2968-031R	B2968	189.5	1
9	X86150-038R	X86150	1021	1					
8	X86150-038	X86150	1021	1	18	PT-BM-P65	1mm THK. ALUM. PLATE		4
7	X86071-P04-12	X86071	1648.5	2	17	GL3-C187	662X1615 (GLASS)		1
6	X86071-P01-32	X86071	702	2	16	C747-032	C747	28.5	2
5	C747-031	C747	28.5	2	15				
4	X86073-031	X86072	1658.5	1	14				
3	X86072-033	X86072	1658.5	1	13	B2968-031	B2968	189.5	1
2	X86072-042	X86072	689.5	1	12	X86150-036	X86150	250	1
1	X86072-041	X86072	689.5	1	11	X86150-005	X86150	85	2
					21	X86150-036R	X86150	250	1

美特鋁質有限公司 MIDI Aluminium Fabricator Ltd.													
修改	A	B	C	採用	工廠	✓	地盤	工程號	J857	類別		物料號	M1
日期	03.18	04.12	05.12	材料顏色	-			地盤	啟德6552	制圖	李傳鵬	2022-02-11	圖號 AW-L11
								图纸名称	生窗组装图	復核	練松文	2022-02-13	數量 -
								材料	-	批准	林仁安	2022-02-15	單件重量 - (KG)

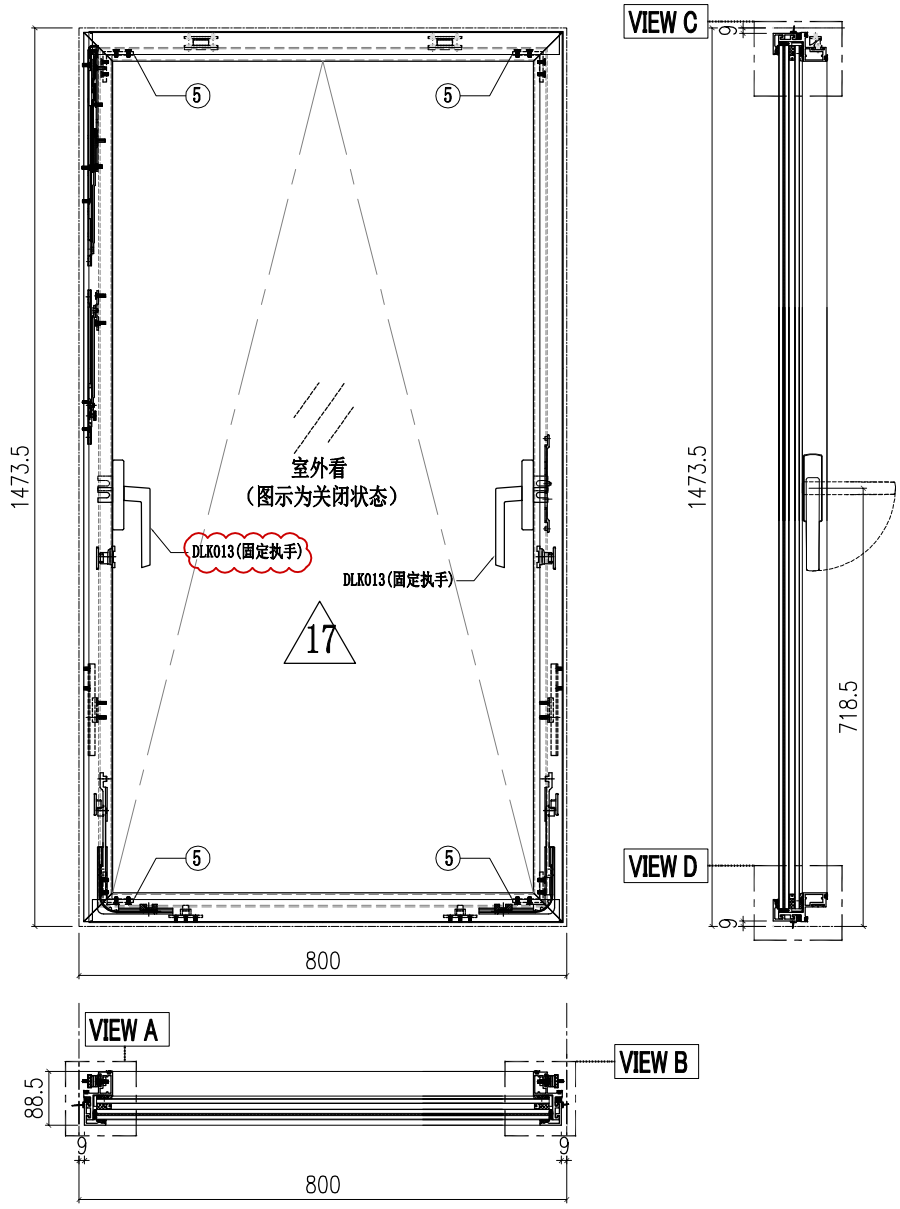


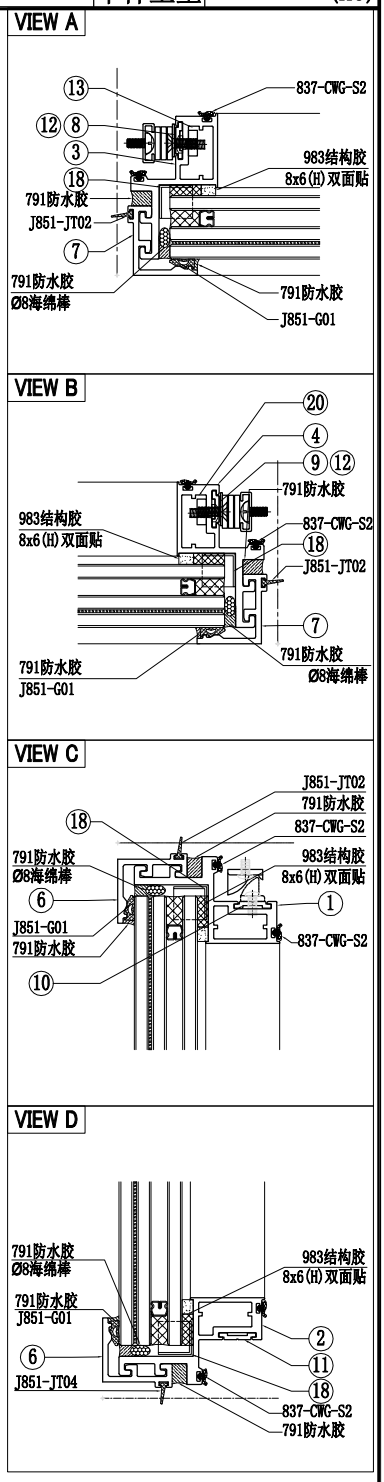


序号	加工图编号	材料名称	长度	支/幅	序号	加工图编号	材料名称	长度	支/幅
10	X86150-001	X86150	55	2	21	X86150-039R	X86150	226.5	1
9	X86150-040	X86150	626	1					
8	X86150-040R	X86150	626	1	18	PT-BM-P65	1mm THK. ALUM. PLATE		4
7	X86071-P04-13	X86071	1448.5	2	17	GL3-F152	742X1413 (GLASS)		1
6	X86071-P01-39	X86071	782	2	16	C747-032	C747	28.5	2
5	C747-031	C747	28.5	2	15				
4	X86072-036	X86072	1458.5	1	14				
3	X86072-035	X86072	1458.5	1	13	B2968-033	B2968	82	2
2	X86072-040-10	X86072	785	1	12	X86150-039	X86150	226.5	1
1	X86072-039-10	X86072	785	1	11	X86150-005	X86150	85	2

注：需按交底来穿胶条


美特鋁質有限公司 MIDI Aluminium Fabricator Ltd.													
修改	A	B	C	採用	工廠	✓	地盤	工程號	J857	類別		物料號	M1
日期	03.18	04.12	05.12	材料顏色	-			地盘	啟德6552	制圖	李傳鵬	2022-02-11	圖號 AW-L12
								图纸名称	生窗组装图	復核	練松文	2022-02-13	數量 -
								材料	-	批准	林仁安	2022-02-15	單件重量 - (KG)

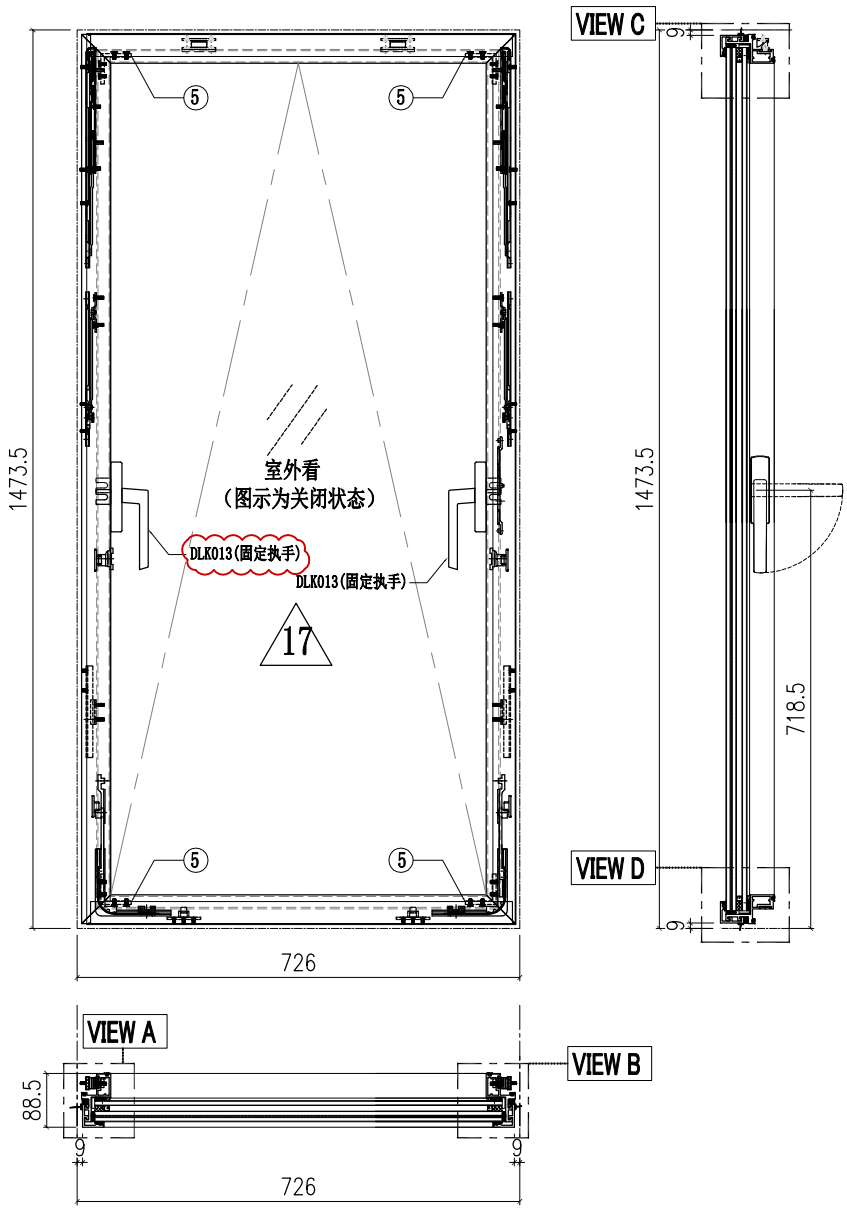


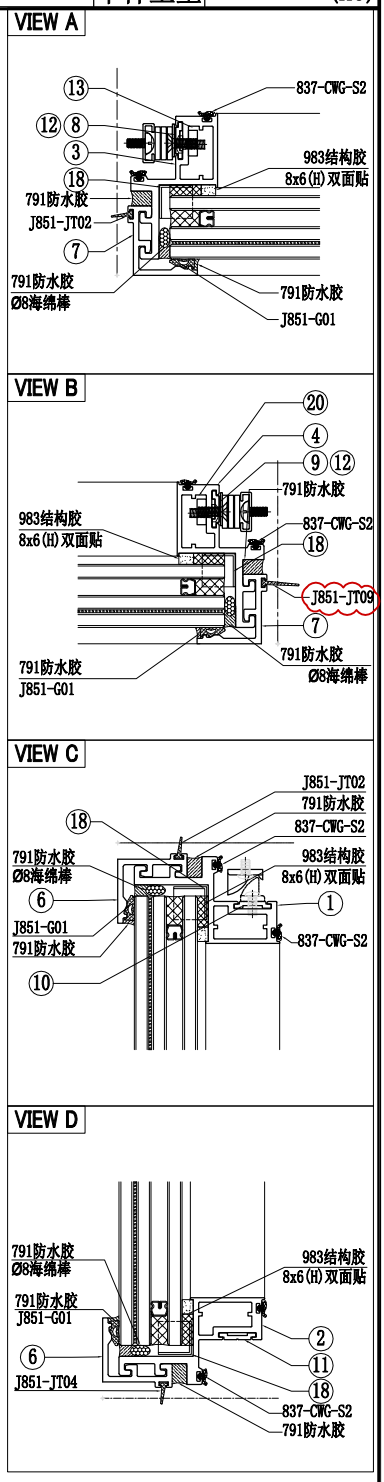

序号	加工图编号	材料名称	长度	支/幅	序号	加工图编号	材料名称	长度	支/幅
10	X86150-001	X86150	55	2					
9	X86150-040	X86150	626	1					
8	X86150-040R	X86150	626	1	18	PT-BM-P65	1mm THK. ALUM. PLATE		4
7	X86071-P04-13	X86071	1448.5	2	17	GL3-F167	668X1413 (GLASS)		1
6	X86071-P01-42	X86071	708	2	16	C747-032	C747	28.5	2
5	C747-031	C747	28.5	2	15				
4	X86072-036	X86072	1458.5	1	14				
3	X86072-035	X86072	1458.5	1	13	B2968-033	B2968	82	2
2	X86072-040-11	X86072	711	1	12	X86150-039	X86150	226.5	1
1	X86072-039-11	X86072	711	1	11	X86150-005	X86150	85	2
					21	X86150-039R	X86150	226.5	1


美特鋁質有限公司 MIDI Aluminium Fabricator Ltd.													
修改	A	B	C	採用	工廠	✓	地盤	工程號	J857	類別		物料號	M1
日期	03.18	04.12	05.12	材料顏色	-			地盤	啟德6552	制圖	李傳鵬 2022-02-11	圖號	AW-L13
								图纸名称	生窗组装图	復核	練松文 2022-02-13	數量	-
								材料	-	批准	林仁安 2022-02-15	單件重量	- (KG)

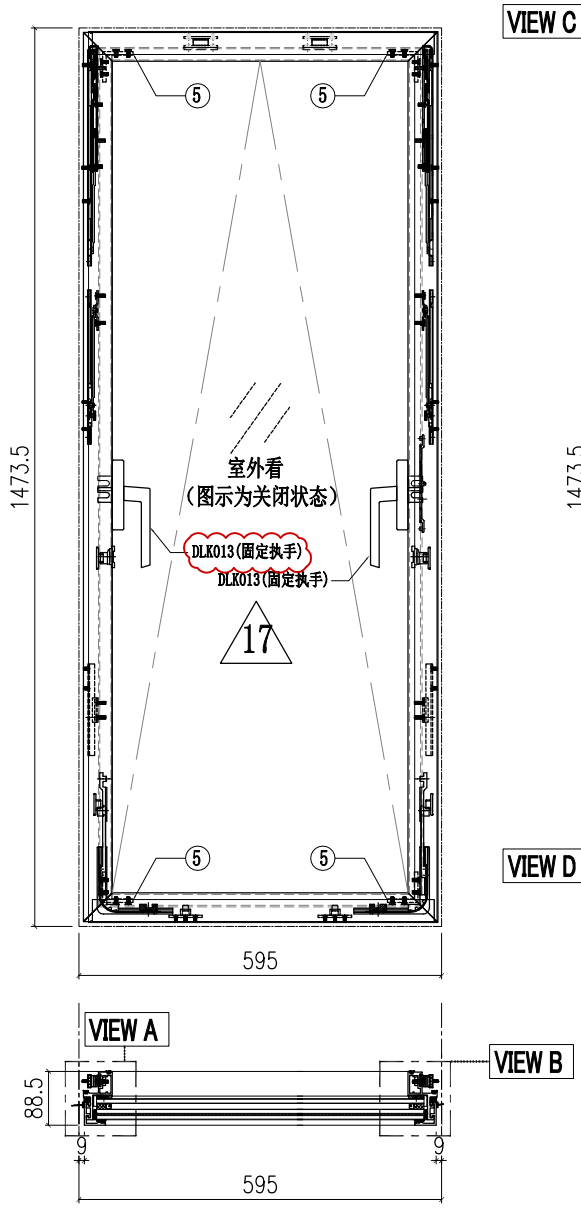


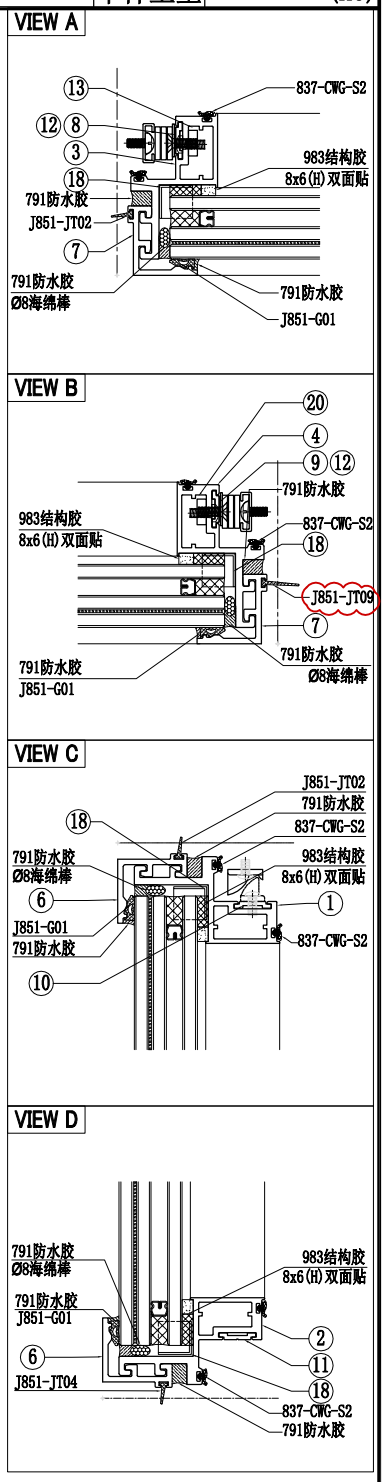

序号	加工图编号	材料名称	长度	支/幅	序号	加工图编号	材料名称	长度	支/幅
10	X86150-001	X86150	55	2	21	X86150-039R	X86150	226.5	1
9	X86150-040	X86150	626	1					
8	X86150-040R	X86150	626	1	18	PT-BM-P65	1mm THK. ALUM. PLATE		4
7	X86071-P04-13	X86071	1448.5	2	17	GL3-F199	537X1413 (GLASS)		1
6	X86071-P01-36	X86071	577	2	16	C747-032	C747	28.5	2
5	C747-031	C747	28.5	2	15				
4	X86072-036	X86072	1458.5	1	14				
3	X86072-035	X86072	1458.5	1	13	B2968-033	B2968	82	2
2	X86072-040-12	X86072	580	1	12	X86150-039	X86150	226.5	1
1	X86072-039-12	X86072	580	1	11	X86150-005	X86150	85	2


美特鋁質有限公司 MIDI Aluminium Fabricator Ltd.													
修改	A	B	C	採用	工廠	✓	地盤	工程號	J857	類別		物料號	M1
日期	03.18	04.12	05.12	材料顏色	-			地盤	啟德6552	制圖	李傳鵬	2022-02-11	圖號 AW-L14
								图纸名称	生窗组装图	復核	練松文	2022-02-13	數量 -
								材料	-	批准	林仁安	2022-02-15	單件重量 - (KG)

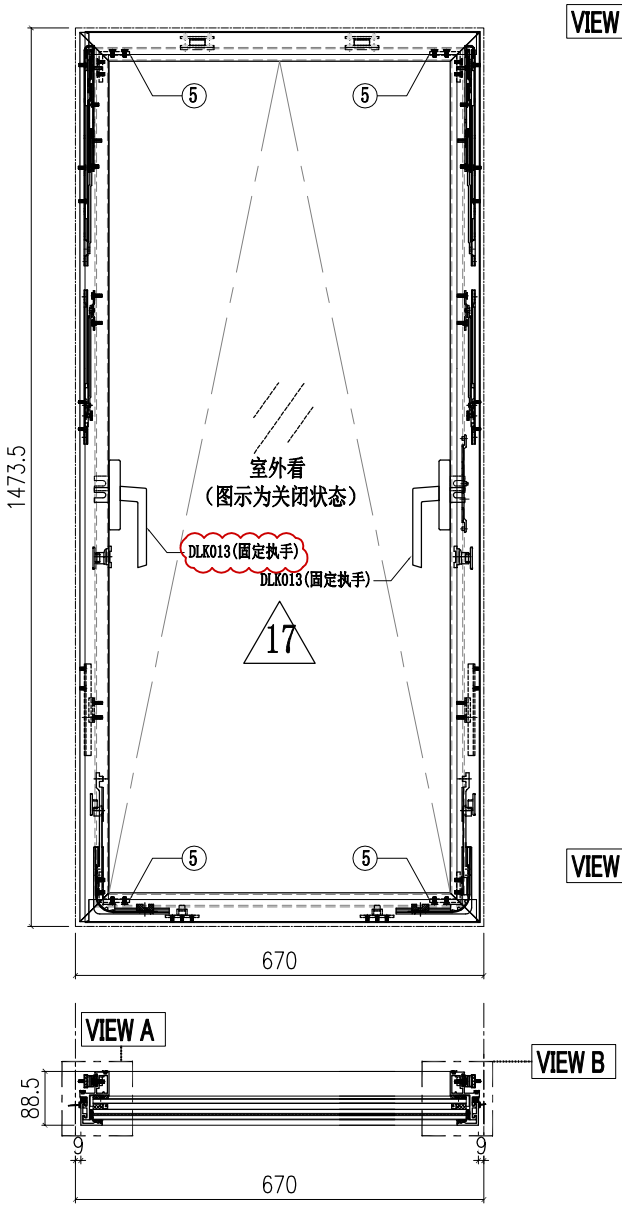


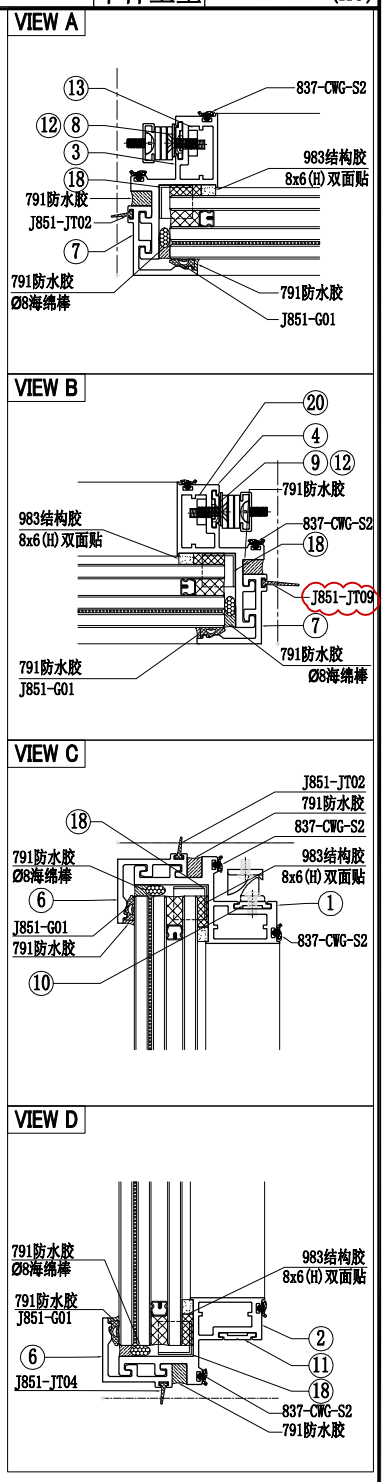

序号	加工图编号	材料名称	长度	支/幅	序号	加工图编号	材料名称	长度	支/幅
10	X86150-001	X86150	55	2	21	X86150-039R	X86150	226.5	1
9	X86150-040	X86150	626	1					
8	X86150-040R	X86150	626	1	18	PT-BM-P65	1mm THK. ALUM. PLATE		4
7	X86071-P04-13	X86071	1448.5	2	17	GL3-F193	612X1413 (GLASS)		1
6	X86071-P01-48	X86071	652	2	16	C747-032	C747	28.5	2
5	C747-031	C747	28.5	2	15				
4	X86072-036	X86072	1458.5	1	14				
3	X86072-035	X86072	1458.5	1	13	B2968-033	B2968	82	2
2	X86072-040-13	X86072	655	1	12	X86150-039	X86150	226.5	1
1	X86072-039-13	X86072	655	1	11	X86150-005	X86150	85	2


美特鋁質有限公司 MIDI Aluminium Fabricator Ltd.													
修改	A	B	C	採用工廠 ✓ 地盤		工程號	J857	類別		物料號	M1		
日期	03.18	04.12	05.12	材料颜色	-	地盘	啟德6552	制圖	李傳鵬	2022-02-11	圖號	AW-L15	
						图纸名称	生窗组装图	復核	練松文	2022-02-13	數量	-	
						材料	-	批准	林仁安	2022-02-15	單件重量	-	(KG)

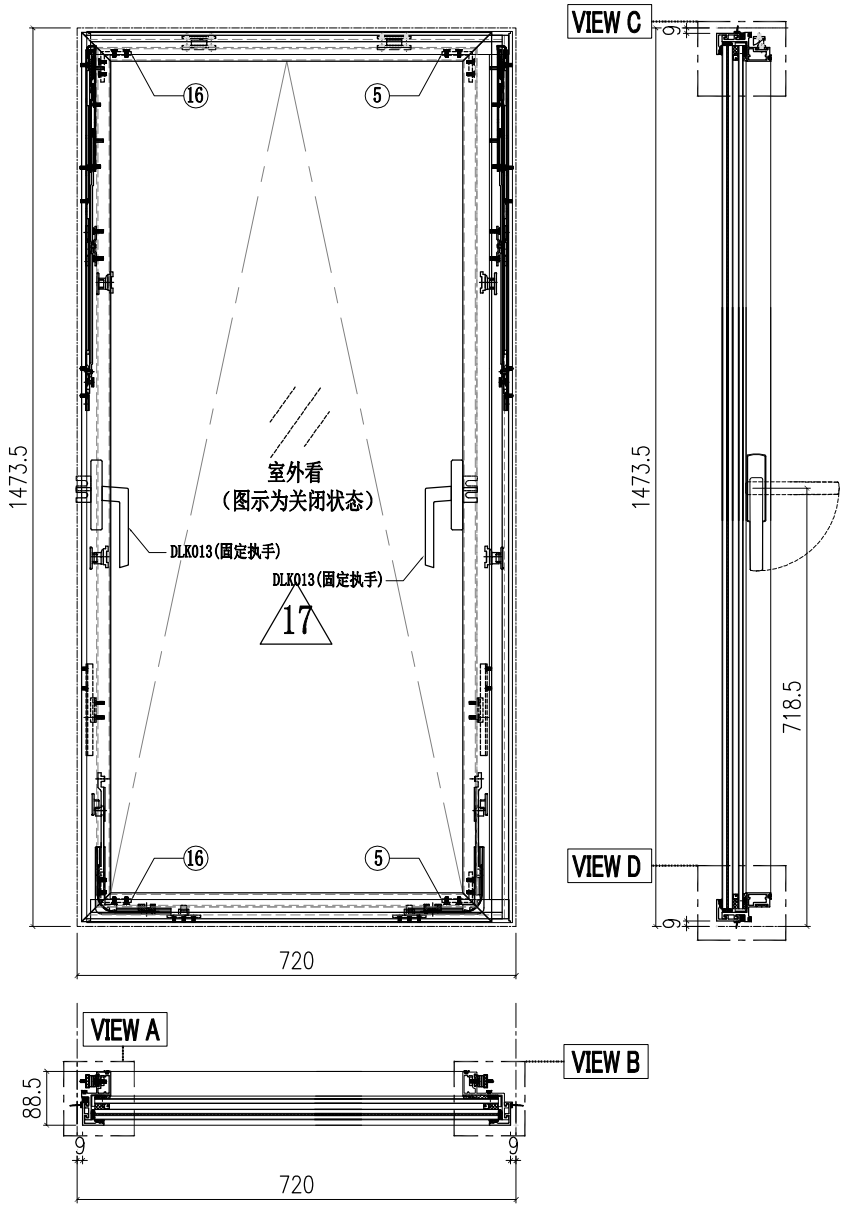


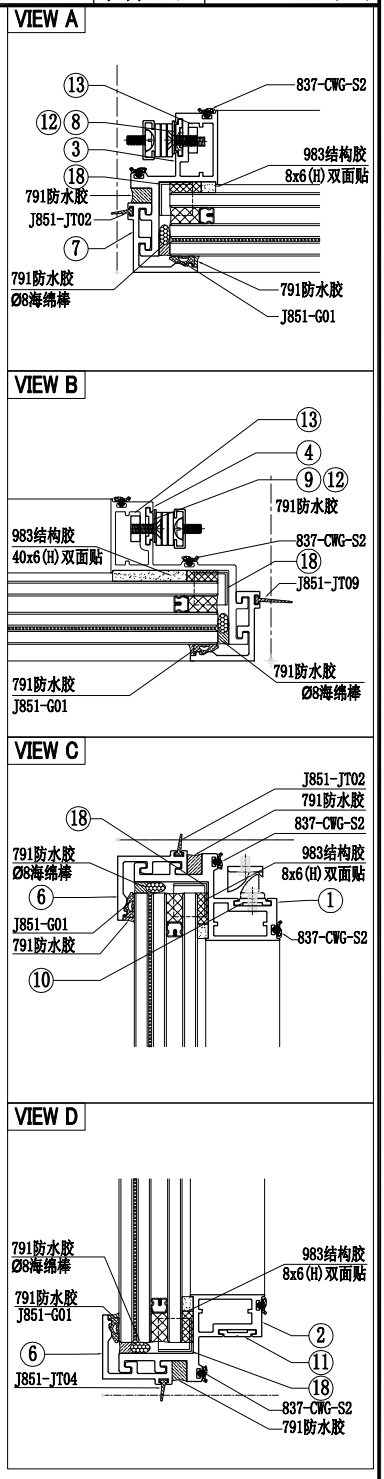



序号	加工图编号	材料名称	长度	支/幅	序号	加工图编号	材料名称	长度	支/幅
10	X86150-001	X86150	55	2	21	X86150-039R	X86150	226.5	1
9	X86150-040	X86150	626	1					
8	X86150-040R	X86150	626	1	18	PT-BM-P65	1mm THK. ALUM. PLATE		4
7	X86071-P04-13	X86071	1448.5	2	17	GL3-F187	662X1413 (GLASS)		1
6	X86071-P01-32	X86071	702	2	16	C747-032	C747	28.5	2
5	C747-031	C747	28.5	2	15				
4	X86073-032	X86072	1458.5	1	14				
3	X86072-035	X86072	1458.5	1	13	B2968-033	B2968	82	2
2	X86072-042	X86072	689.5	1	12	X86150-039	X86150	226.5	1
1	X86072-041	X86072	689.5	1	11	X86150-005	X86150	85	2


美特鋁質有限公司 MIDI Aluminium Fabricator Ltd.													
修改	A	B	C	採用	工廠	✓	地盤	工程號	J857	類別		物料號	M1
日期	03.18	04.12	05.12	材料顏色	-			地盤	啟德6552	制圖	李傳鵬	2022-02-11	圖號 AW-L21
								图纸名称	生窗组装图	復核	練松文	2022-02-13	數量 -
								材料	-	批准	林仁安	2022-02-15	單件重量 - (KG)

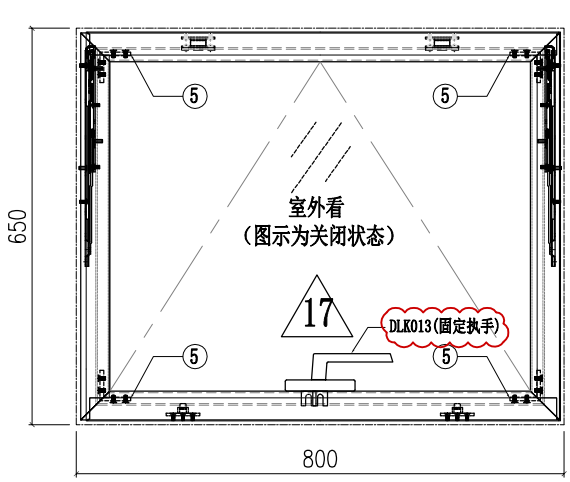


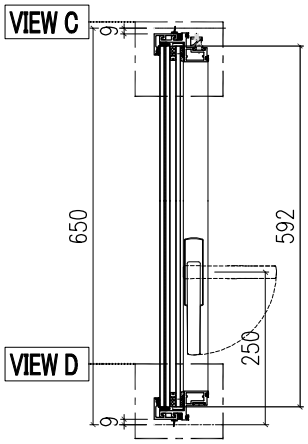


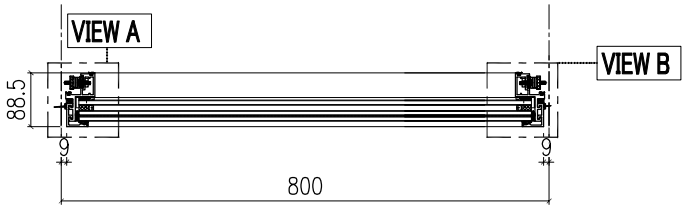

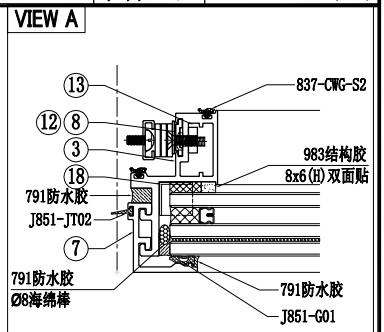

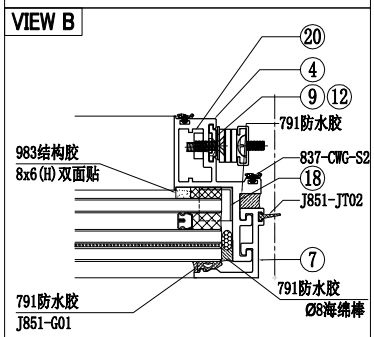


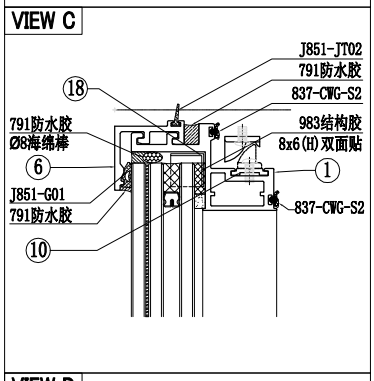


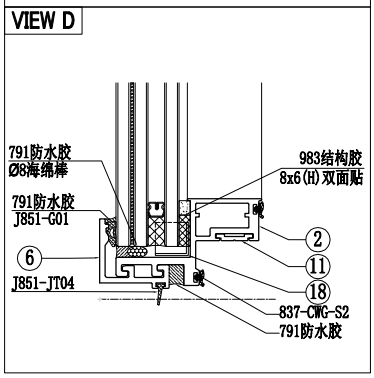

序号	加工图编号	材料名称	长度	支/幅	序号	加工图编号	材料名称	长度	支/幅
10	X86150-001	X86150	55	2	21	X86150-037R	X86150	179	1
9	不需要传动杆				20	B2968-032R	B2968	128	1
8	不需要传动杆				18	PT-BM-P65	1mm THK. ALUM. PLATE		4
7	X86071-P04-14	X86071	625	2	17	GL3-E152	742X592 (GLASS)		1
6	X86071-P01-39	X86071	782	2	16	C747-032	C747	28.5	2
5	C747-031	C747	28.5	2	15				
4	X86072-038	X86072	635	1	14				
3	X86072-037	X86072	635	1	13	B2968-032	B2968	128	1
2	X86072-032-01	X86072	785	1	12	X86150-037	X86150	179	1
1	X86072-039-10	X86072	785	1	11	X86150-035-01	X86150	652	1


美特鋁質有限公司 MIDI Aluminium Fabricator Ltd.													
修改	A	B	C	採用	工廠	✓	地盤	工程號	J857	類別		物料號	M1
日期	03.18	04.12	05.12	材料顏色	-			地盤	啟德6552	制圖	李傳鵬	2022-02-11	圖號 AW-L22
								图纸名称	生窗组装图	復核	練松文	2022-02-13	數量 -
								材料	-	批准	林仁安	2022-02-15	單件重量 - (KG)

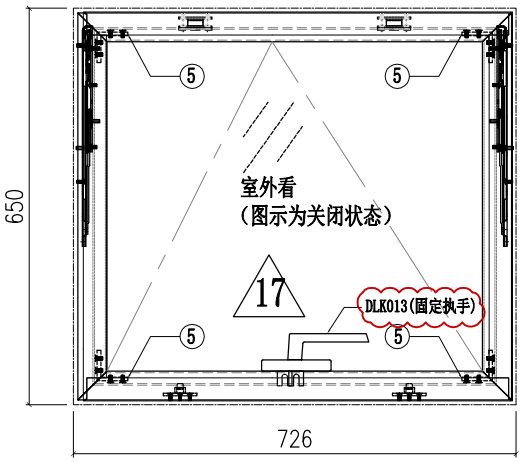


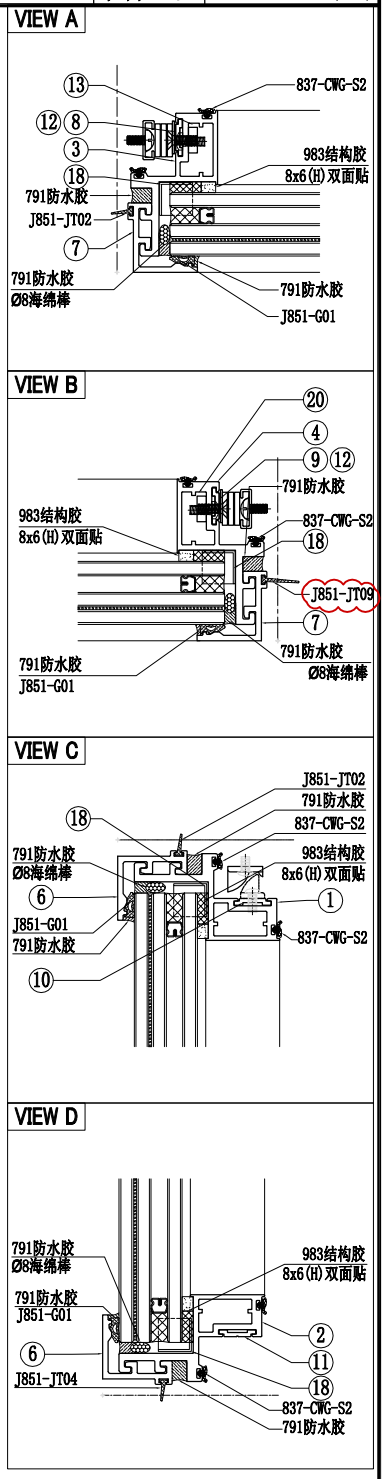



序号	加工图编号	材料名称	长度	支/幅	序号	加工图编号	材料名称	长度	支/幅
10	X86150-001	X86150	55	2	21	X86150-037R	X86150	179	1
9	不需要传动杆				20	B2968-032R	B2968	128	1
8	不需要传动杆				18	PT-BM-P65	1mm THK. ALUM. PLATE		4
7	X86071-P04-14	X86071	625	2	17	GL3-E167	668X592 (GLASS)		1
6	X86071-P01-42	X86071	708	2	16	C747-032	C747	28.5	2
5	C747-031	C747	28.5	2	15				
4	X86072-038	X86072	635	1	14				
3	X86072-037	X86072	635	1	13	B2968-032	B2968	128	1
2	X86072-032-02	X86072	711	1	12	X86150-037	X86150	179	1
1	X86072-039-11	X86072	711	1	11	X86150-035-02	X86150	578	1


美特鋁質有限公司 MIDI Aluminium Fabricator Ltd.													
修改	A	B	C	採用	工廠	✓	地盤	工程號	J857	類別		物料號	M1
日期	03.18	04.12	05.12	材料顏色	-			地盤	啟德6552	制圖	李傳鵬	2022-02-11	圖號 AW-L23
								图纸名称	生窗组装图	復核	練松文	2022-02-13	數量 -
								材料	-	批准	林仁安	2022-02-15	單件重量 - (KG)

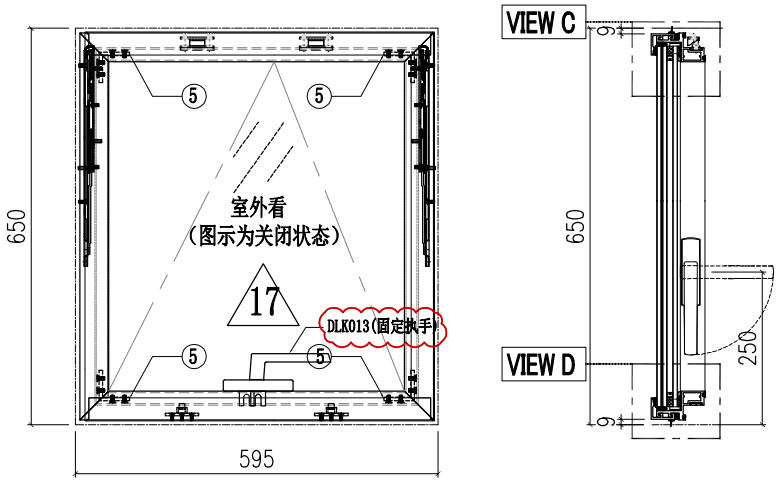

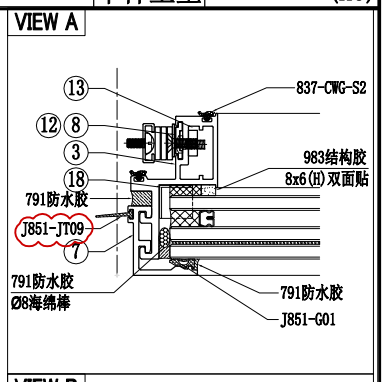

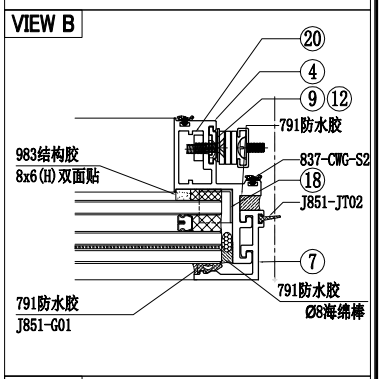


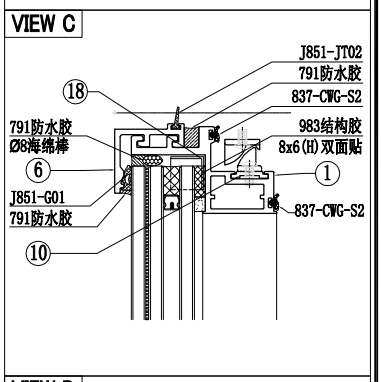

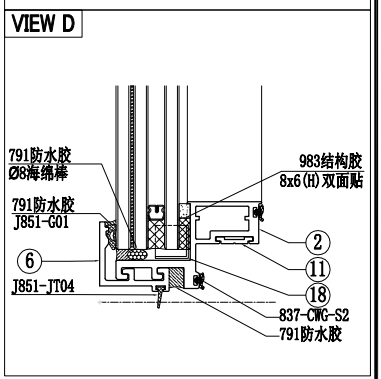

					21	X86150-037R	X86150	179	1
10	X86150-001	X86150	55	2	20	B2968-032R	B2968	128	1
9	不需要传动杆								
8	不需要传动杆				18	PT-BM-P65	1mm THK. ALUM. PLATE		4
7	X86071-P04-14	X86071	625	2	17	GL3-E199	537X592 (GLASS)		1
6	X86071-P01-36	X86071	577	2	16	C747-032	C747	28.5	2
5	C747-031	C747	28.5	2	15				
4	X86072-038	X86072	635	1	14				
3	X86072-037	X86072	635	1	13	B2968-032	B2968	128	1
2	X86072-032-03	X86072	580	1	12	X86150-037	X86150	179	1
1	X86072-039-12	X86072	580	1	11	X86150-035-03	X86150	447	1
序号	加工图编号	材料名称	长度	支/幅	序号	加工图编号	材料名称	长度	支/幅


美特鋁質有限公司 MIDI Aluminium Fabricator Ltd.													
修改	A	B	C	採用	工廠	✓	地盤	工程號	J857	類別		物料號	M1
日期	03.18	04.06	05.14	材料顏色	AL2:ECK3X10063S-XF1			地盤	啟德6552	制圖	李传鹏	2022-02-11	圖號 X86072-003
								图纸名称	铝料加工图	復核	練松文	2022-02-13	數量 -
								材料	X86072	批准	林仁安	2022-02-15	單件重量 - (KG)

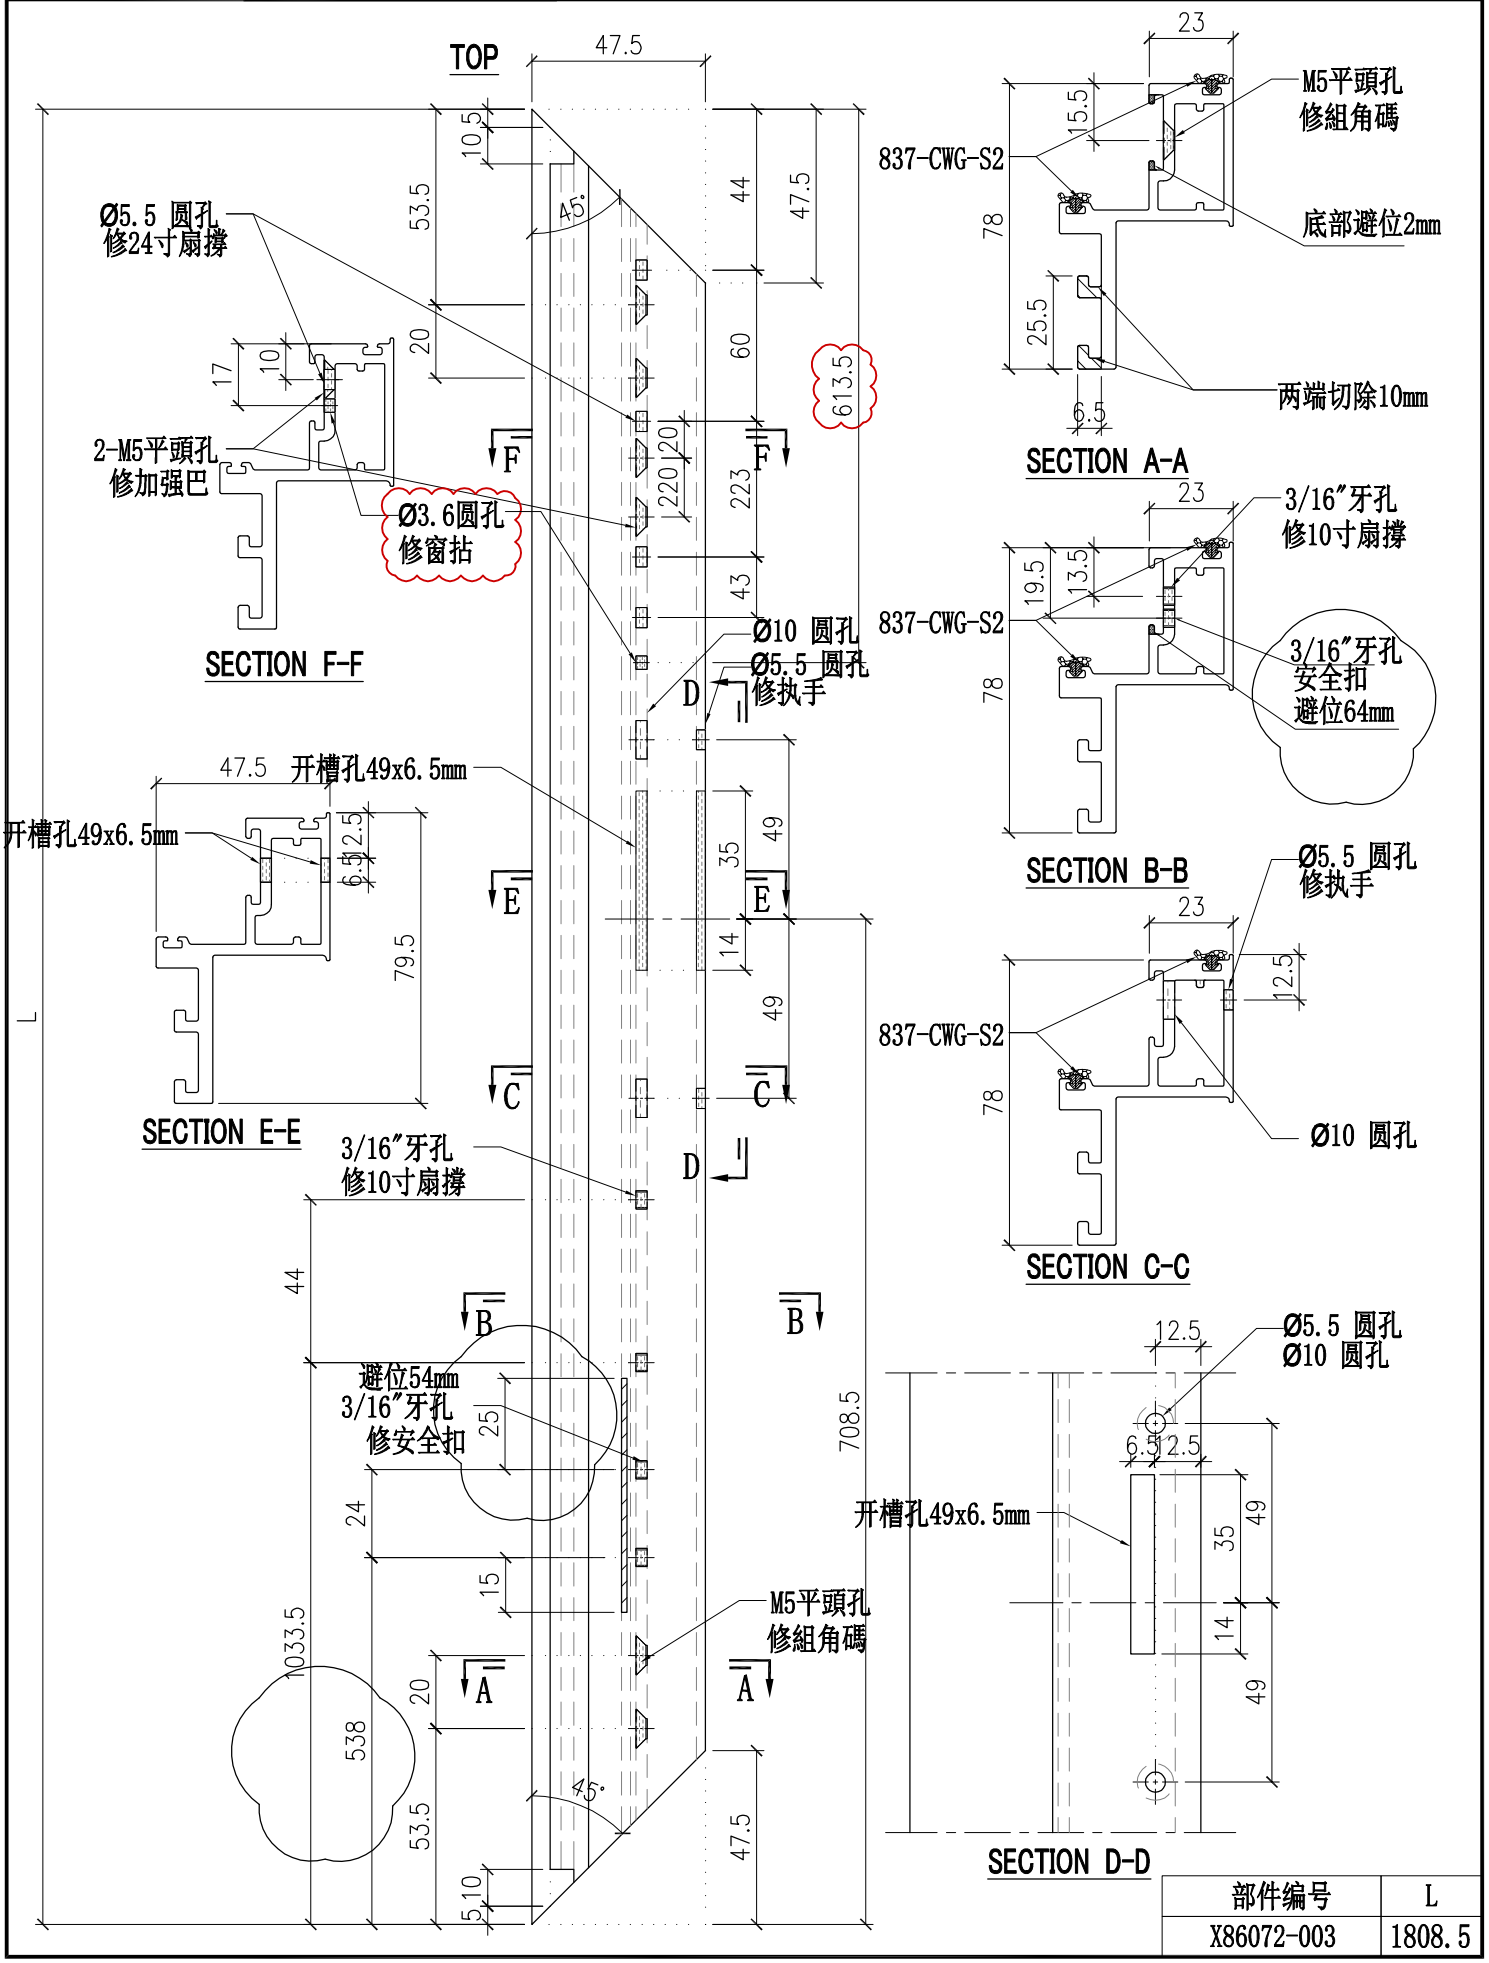

部件编号	L
X86072-003	1808.5

美特鋁質有限公司 MIDI Aluminium Fabricator Ltd.													
工程號	J857	類別		物料號	M1								
地盘	啟德6552	制圖	李传鹏	2022-02-11	圖號	X86072-004							
图纸名称	铝料加工图	復核	練松文	2022-02-13	數量	-							
材料	X86072	批准	林仁安	2022-02-15	單件重量	- (KG)							


修改	A	B	C	採用	工廠	✓	地盤
日期	03.18	04.06	05.14	材料颜色	AL2:ECK3X10063S-XF1		

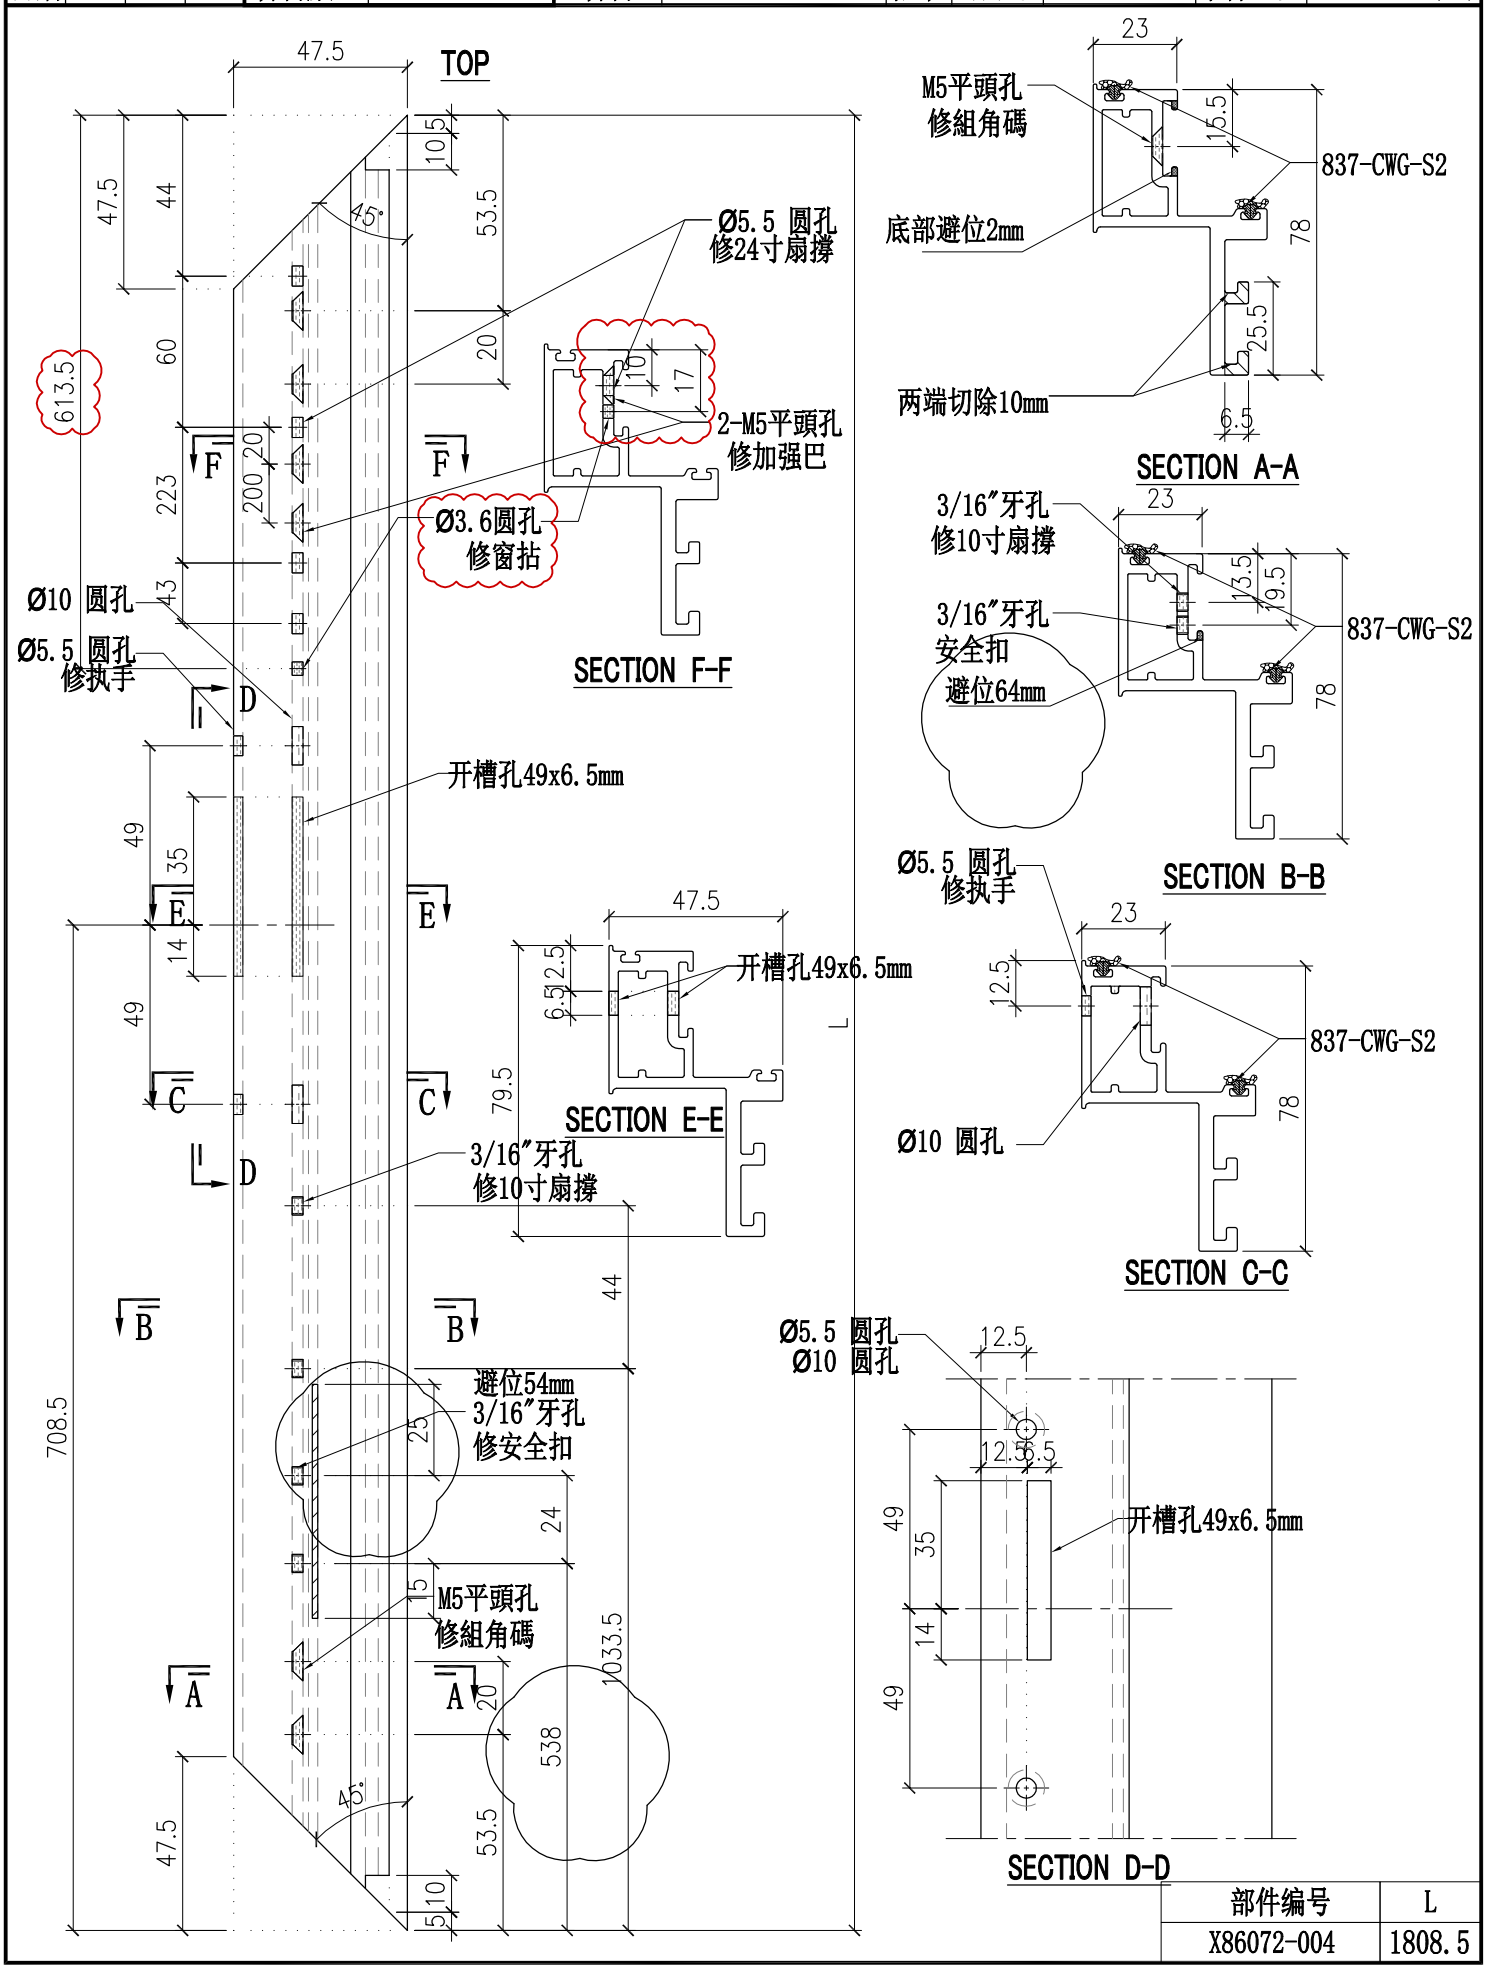


部件编号	L
X86072-004	1808.5


美特鋁質有限公司 MIDI Aluminium Fabricator Ltd.													
修改	A			採用	工廠	✓	地盤	图纸名称	铝料加工图	復核	練松文	2022-02-13	數量	-
日期	03.18			材料颜色	AL2:ECK3X10063S-XF1			材料	X86072	批准	林仁安	2022-02-15	單件重量	- (KG)

工程號	J857	類別		物料號	M1		
地盘	啟德6552	制圖	李传鹏	2022-02-11	圖號	X86072-041	

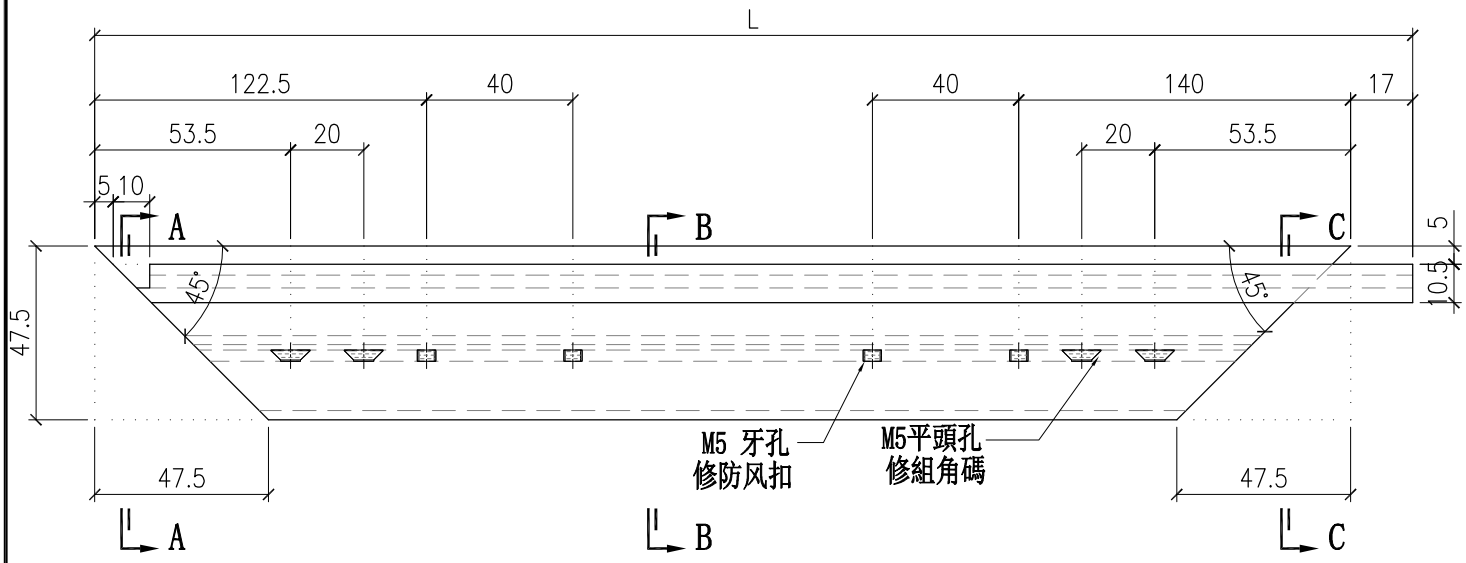


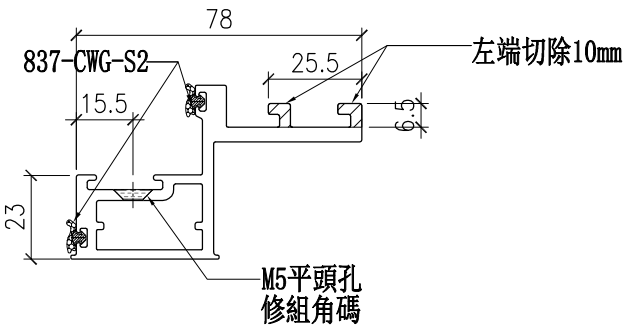

SECTION A-A

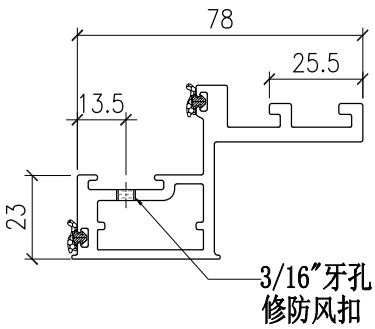

SECTION A-A

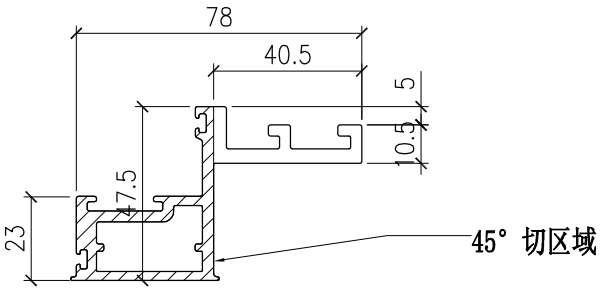



SECTION C-C

注:补开2支(L座用)


部件编号	L
X86072-041	689.5

美特鋁質有限公司 MIDI Aluminium Fabricator Ltd.													
				工程號	J857	類別		物料號	M1				
				地盘	啟德6552	制圖	李传鹏	2022-02-11	圖號	X86072-042			
修改	A			採用	工廠	✓	地盤	图纸名称	铝料加工图	復核	練松文	2022-02-13	數量	-	
日期	03.18			材料颜色	AL2:ECK3X10063S-XF1			材料	X86072	批准	林仁安	2022-02-15	單件重量	-	(KG)

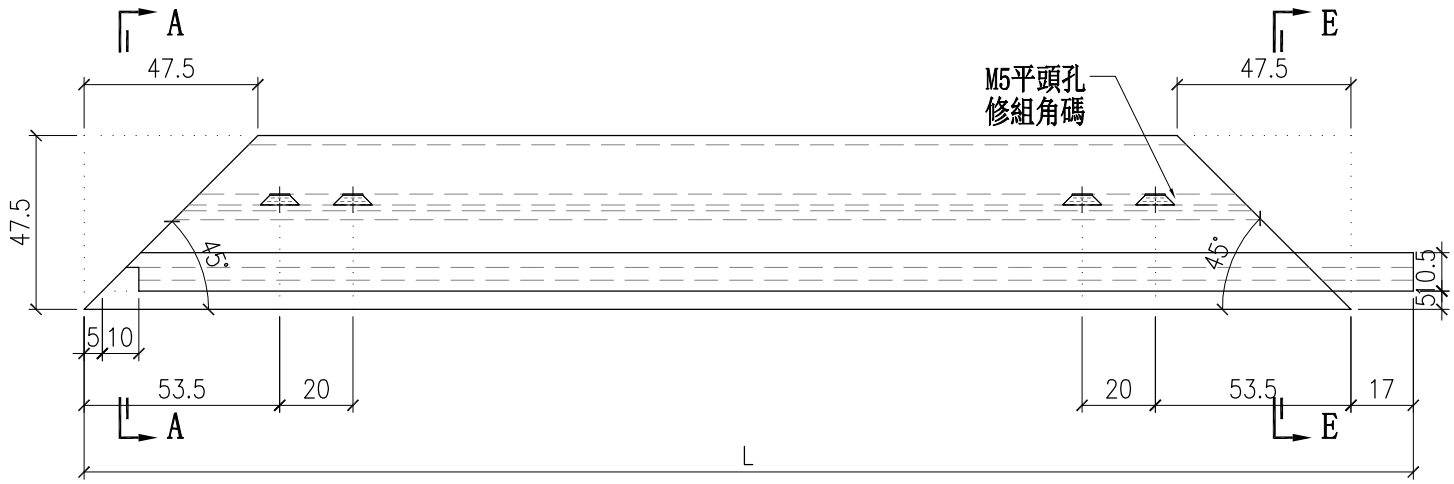

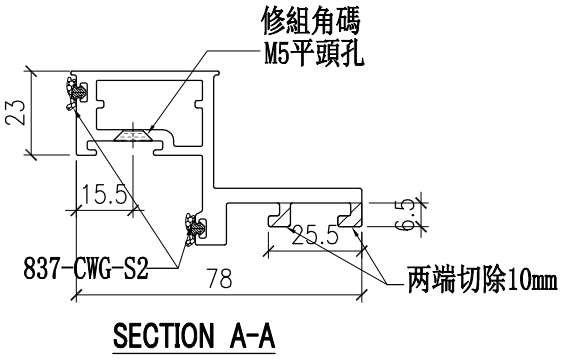

SECTION A-A

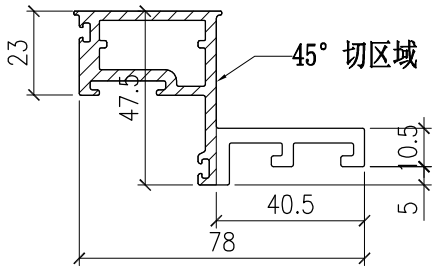


SECTION E-E

注:补开2支(L座用)

部件编号	L
X86072-042	689.5


美特鋁質有限公司 MIDI Aluminium Fabricator Ltd.													
工程號	J857	類別		物料號	M1								
地盘	啟德6552	制圖	李传鹏	2022-02-11	圖號	X86073-001							
图纸名称	铝料加工图	復核	練松文	2022-02-13	數量	-							
材料	X86073	批准	林仁安	2022-02-15	單件重量	-	(KG)						

修改	A	B	C	採用工廠	✓	地盤
日期	03.18	04.06	05.14	材料颜色	AL2:ECK3X10063S-XF1	

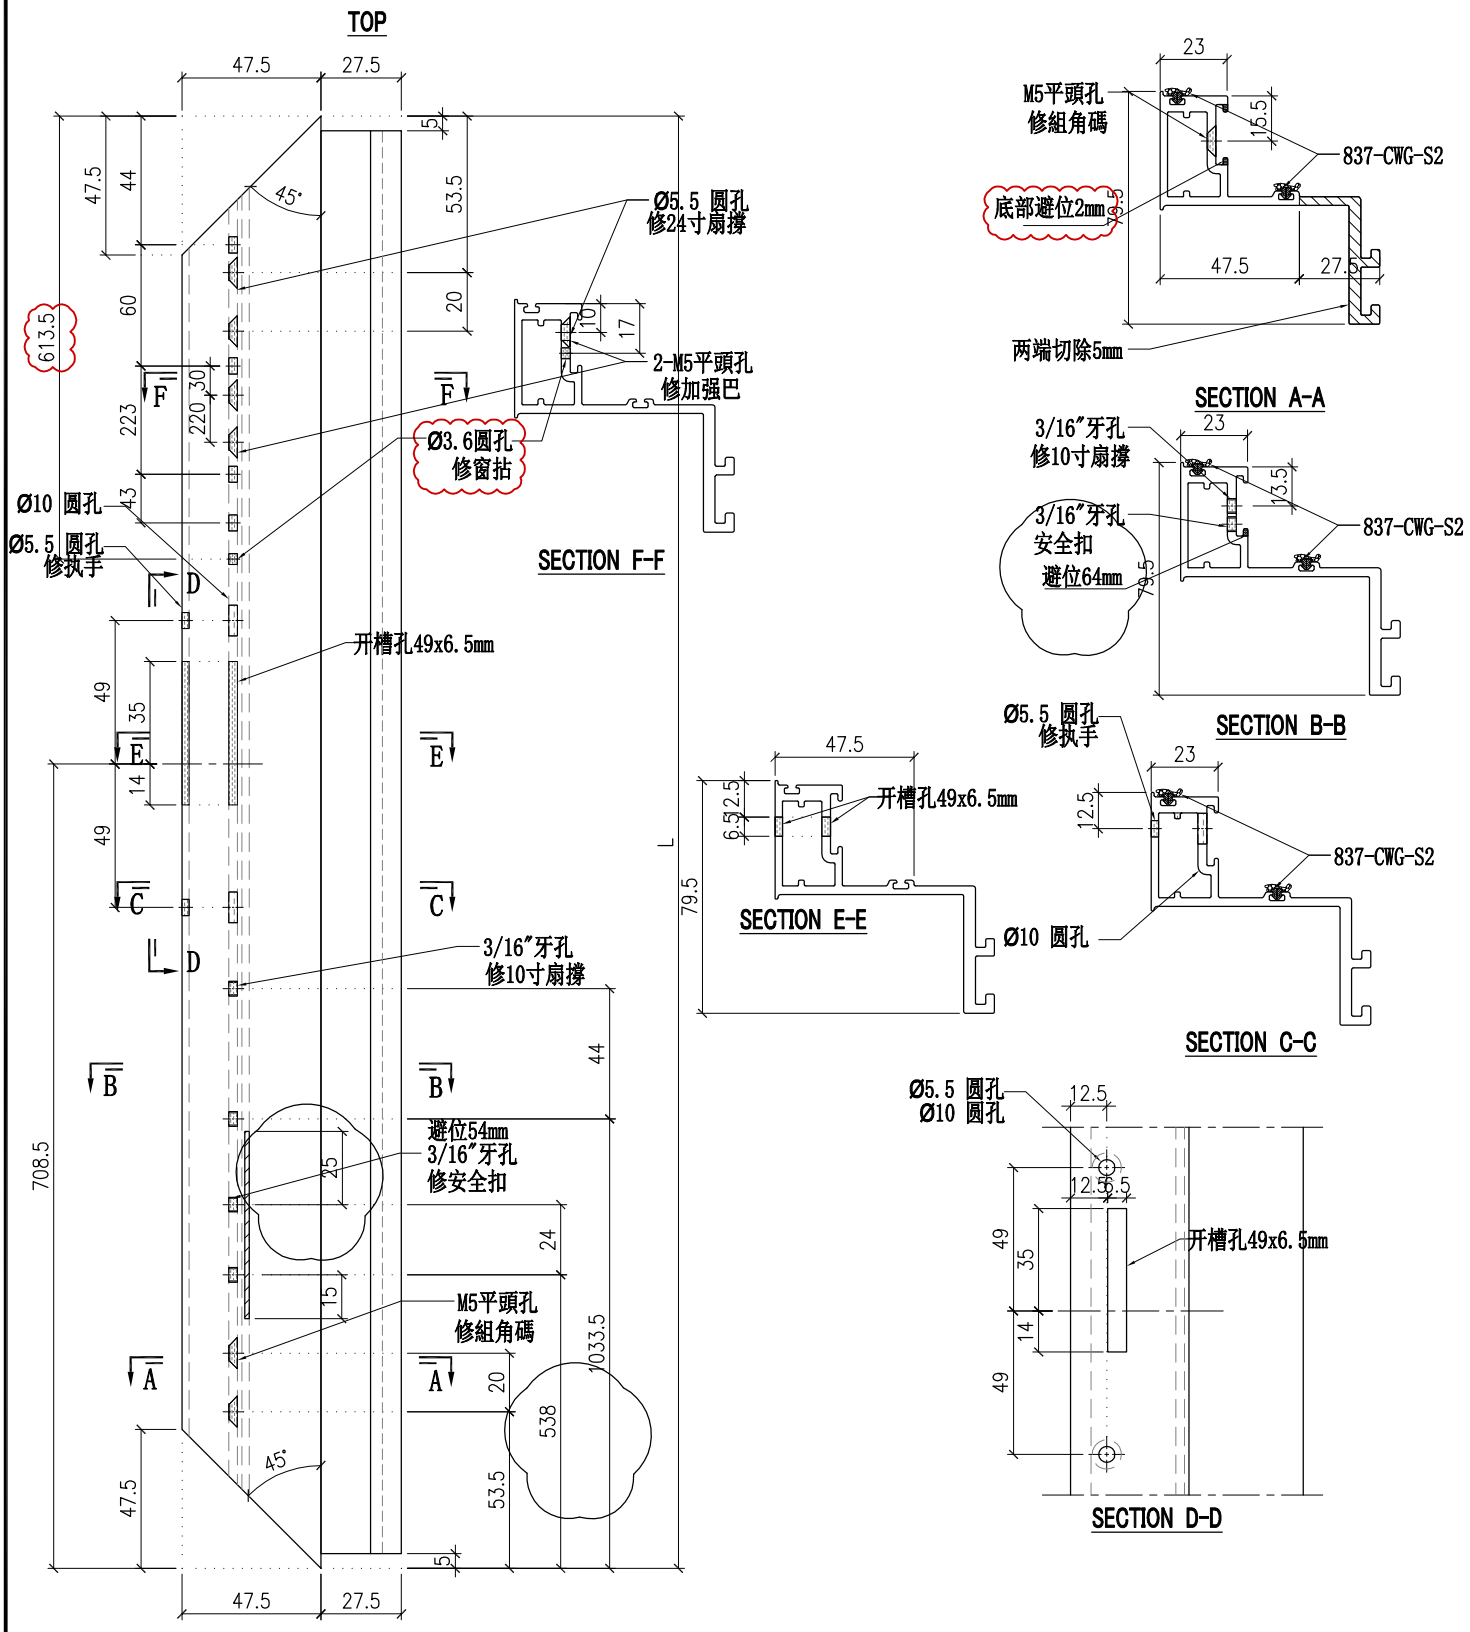

部件编号	L
X86073-001	1808.5


美特鋁質有限公司 MIDI Aluminium Fabricator Ltd.											
工程號	J857	類別		物料號	M1						
地盘	啟德6552	制圖	李传鹏	2022-02-11	圖號	X86073-031					
修改	A			採用工廠 ✓ 地盤	图纸名称	铝料加工图	復核	練松文	2022-02-13	數量	-
日期	03.18			材料颜色	AL2:ECK3X10063S-XF1	材料	X86073	批准	林仁安	2022-02-15	單件重量	- (KG)

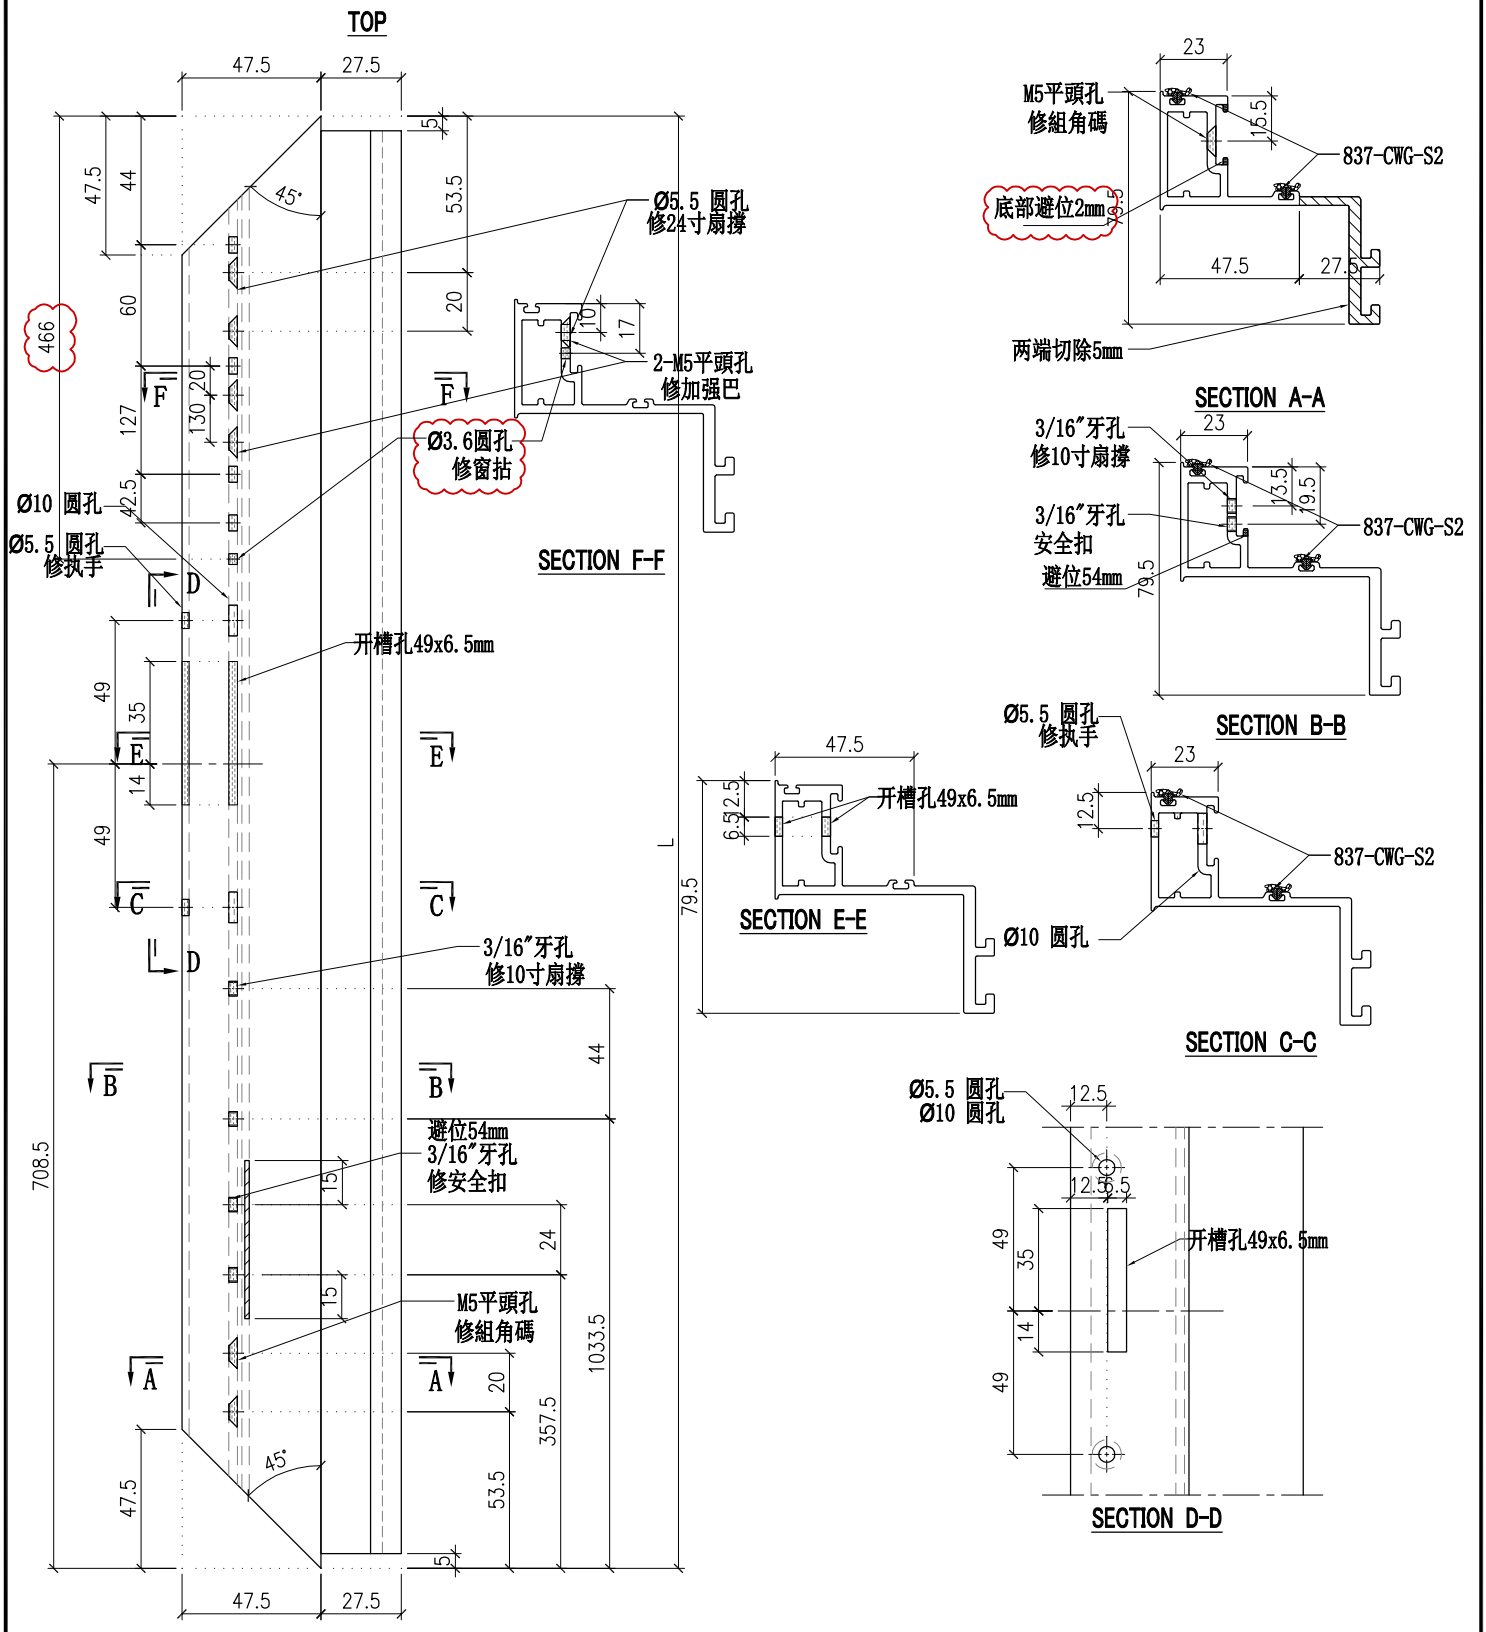

注:补开1支(L座用)

部件编号	L
X86073-031	1658.5

美特鋁質有限公司 MIDI Aluminium Fabricator Ltd.											
工程號	J857	類別		物料號	M1						
地盘	啟德6552	制圖	李传鹏	2022-02-11	圖號	X86073-032					
修改	A			採用工廠 ✓ 地盤		图纸名称	铝料加工图	復核	練松文	2022-02-13	數量	-	
日期	03.18			材料颜色	AL2:ECK3X10063S-XF1	材料	X86073	批准	林仁安	2022-02-15	單件重量	-	(KG)

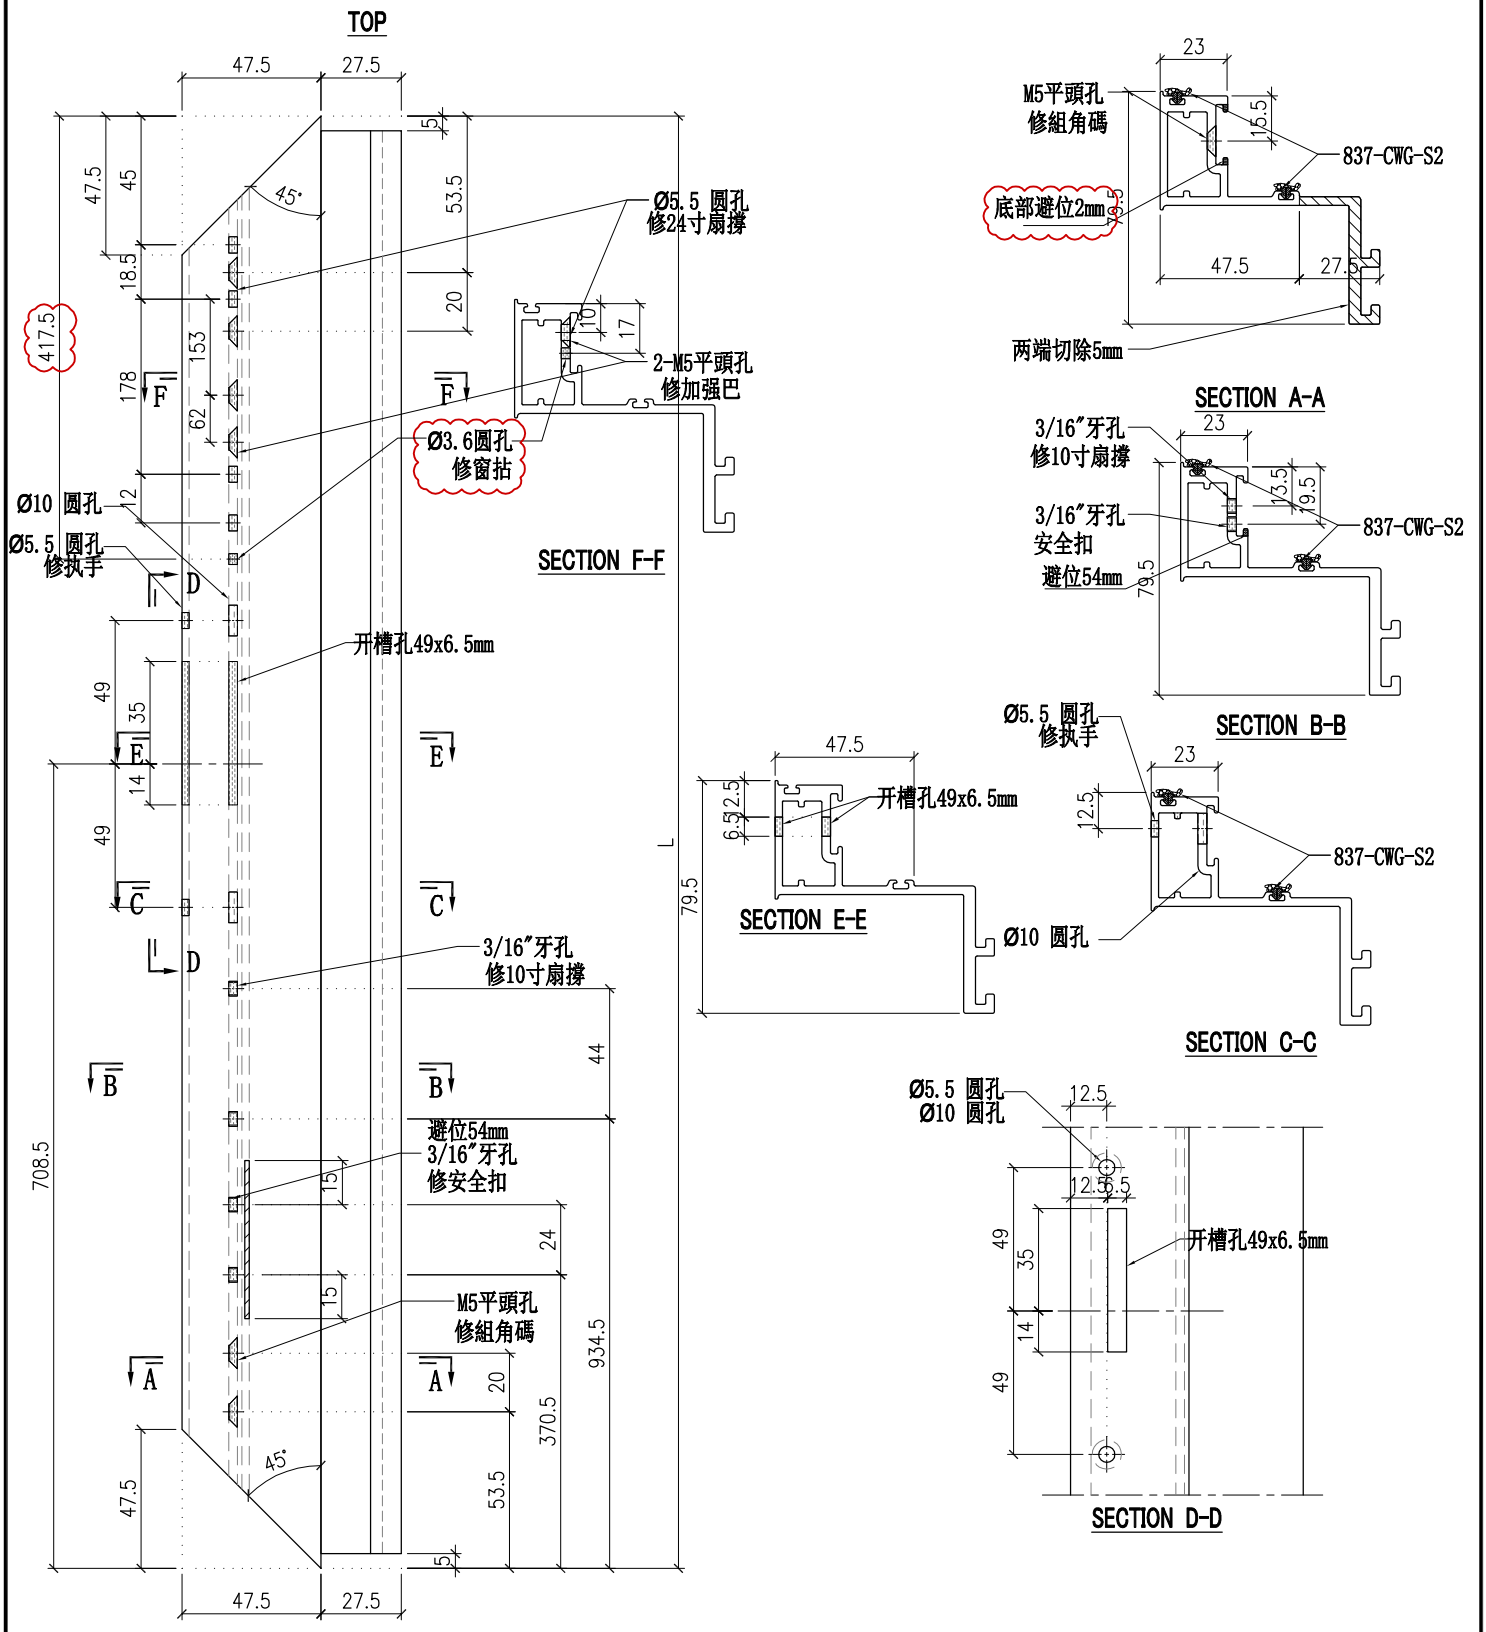


注:补开1支(L座用)

部件编号	L
X86073-032	1458.5

美特鋁質有限公司 MIDI Aluminium Fabricator Ltd.													
				工程號	J857	類別		物料號	M1				
				地盘	啟德6552	制圖	李传鹏	2022-02-11	圖號	X86150-003a			
修改	A			採用	工廠	✓	地盤	图纸名称	铝料加工图	復核	練松文	2022-02-13	數量	-		
日期	03.18			材料颜色	AL2:ECK3X10063S-XF1			材料	X86150	批准	林仁安	2022-02-15	單件重量	-	(KG)	

TOP

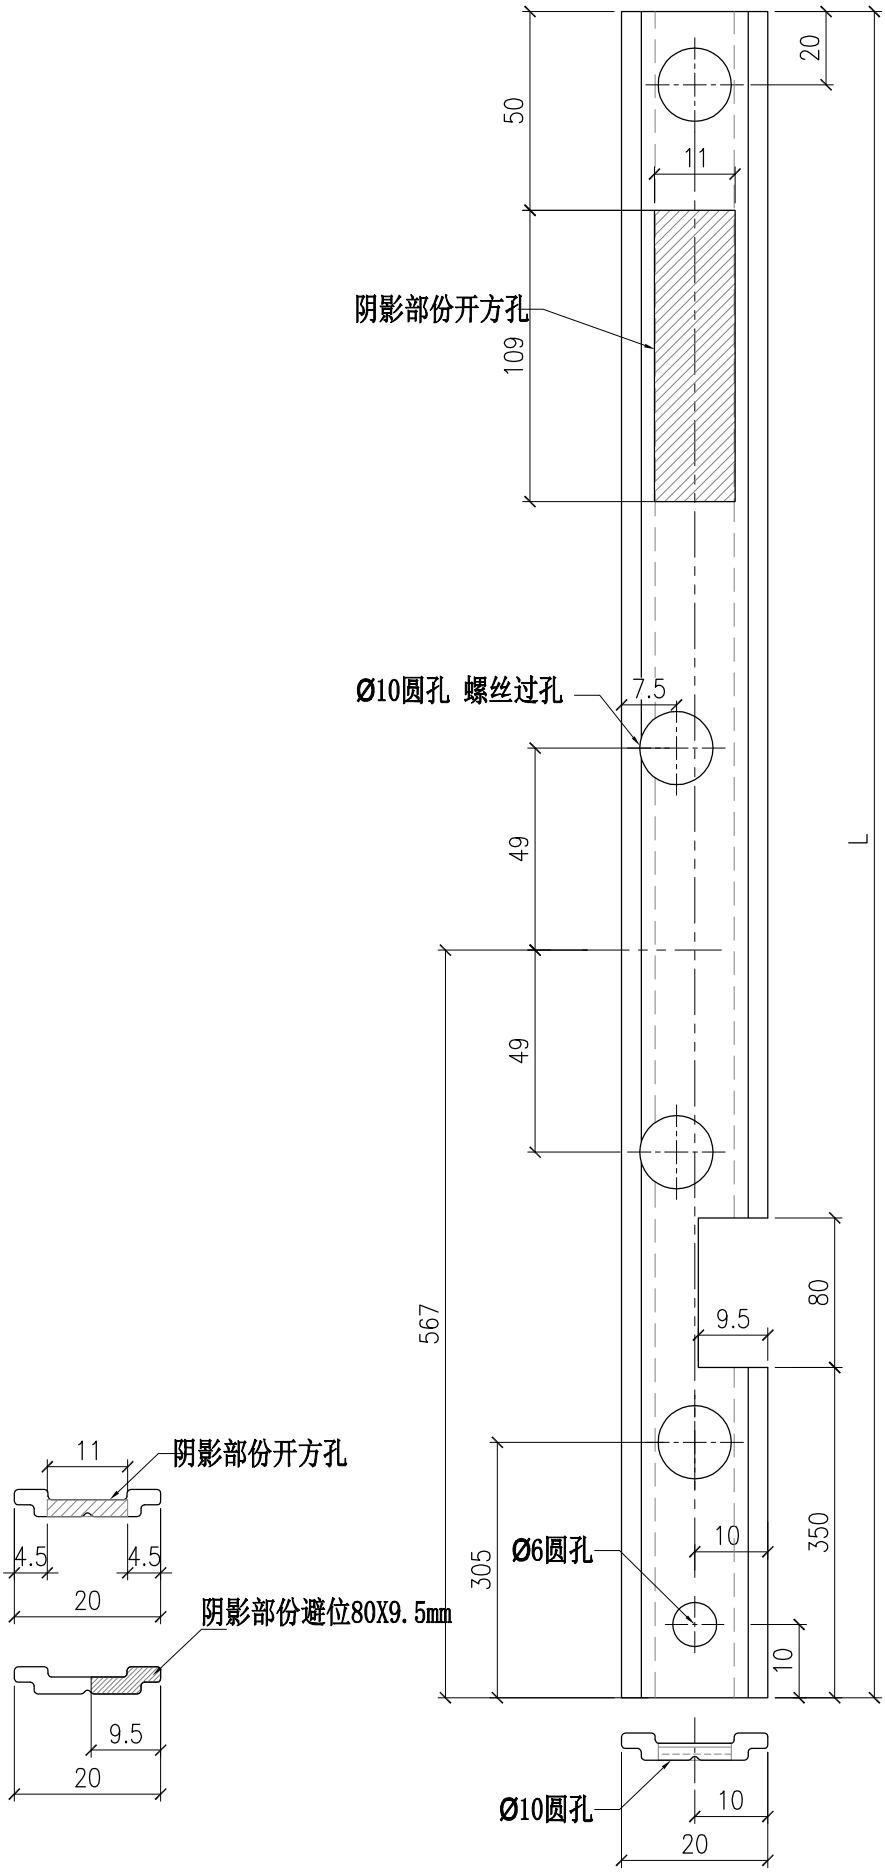


TH窗 室外看左边

修三只执手位置

部件编号	L
X86150-003a	1003

美特鋁質有限公司 MIDI Aluminium Fabricator Ltd.													
				工程號	J857	類別		物料號	M1				
				地盘	啟德6552	制圖	李传鹏	2022-02-11	圖號	X86150-003b			
修改	A			採用	工廠 ✓ 地盤	图纸名称	铝料加工图	復核	練松文	2022-02-13	數量	-	
日期	03.18			材料颜色	AL2:ECK3X10063S-XF1	材料	X86150	批准	林仁安	2022-02-15	單件重量	-	(KG)

TOP

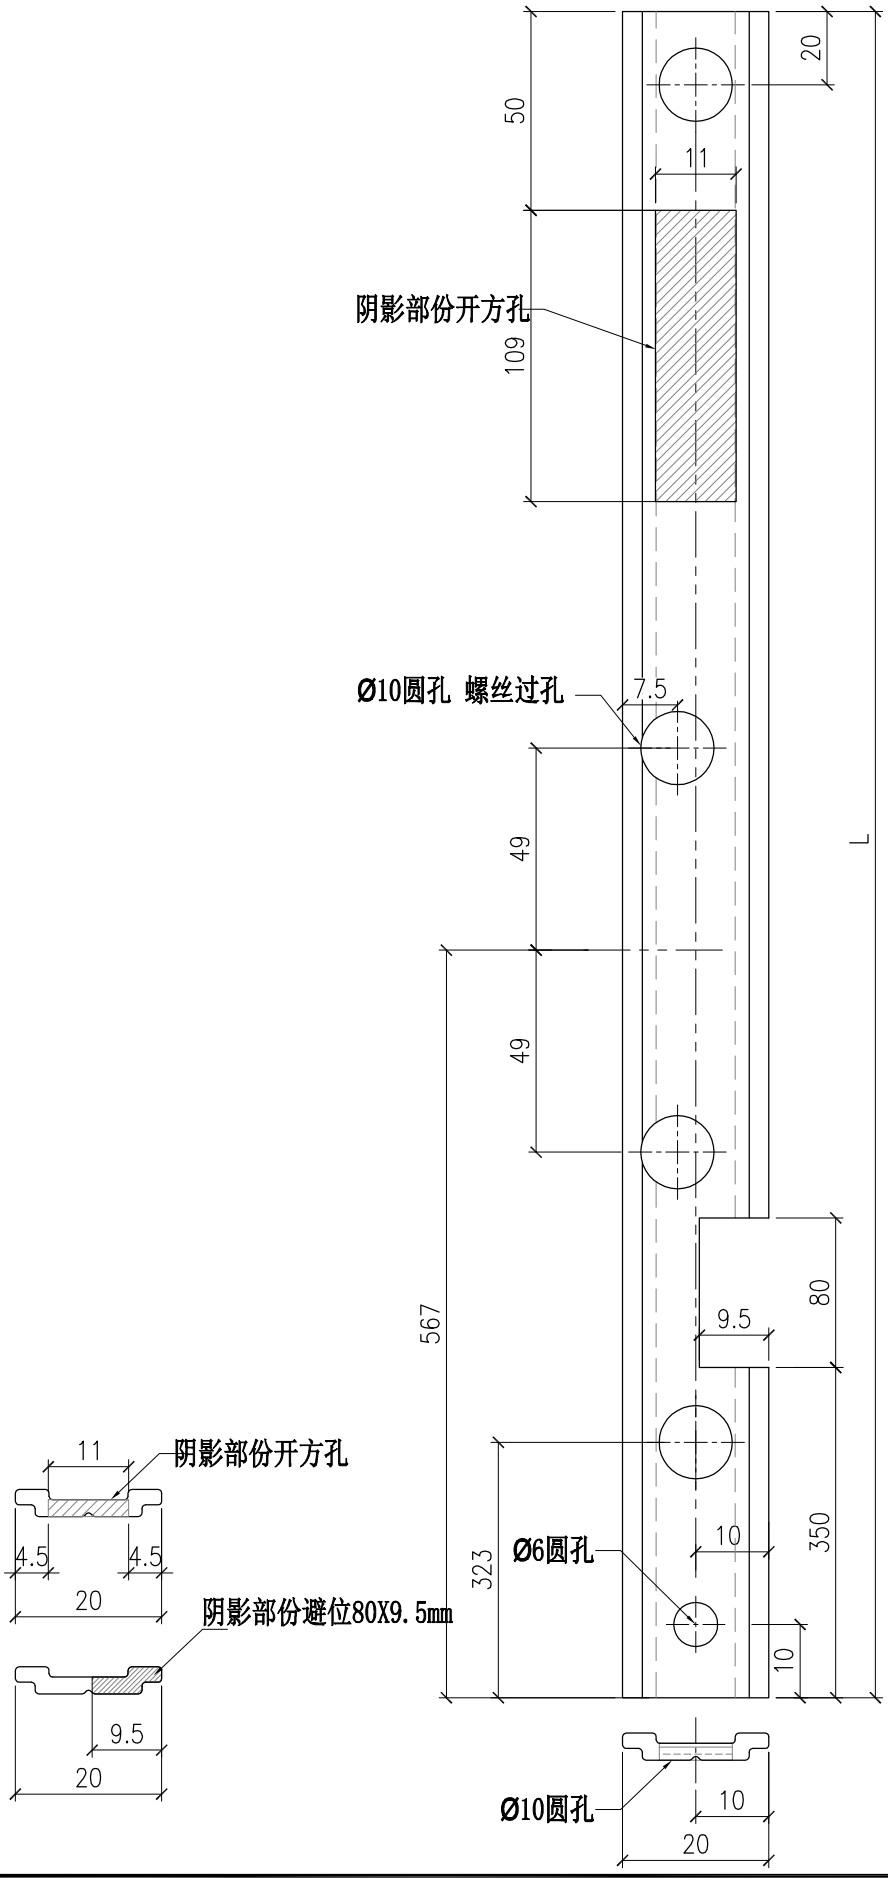


TH窗 室外看左边

修三只执手位置

部件编号	L
X86150-003b	1021


美特鋁質有限公司 MIDI Aluminium Fabricator Ltd.													
修改	A			採用	工廠	✓	地盤	工程號	J857	類別		物料號	M1
日期	03.18			材料颜色	AL2:ECK3X10063S-XF1			地盘	啟德6552	制圖	李传鹏	2022-02-11	圖號 X86150-004a
								图纸名称	铝料加工图	復核	練松文	2022-02-13	數量 -
								材料	X86150	批准	林仁安	2022-02-15	單件重量 - (KG)

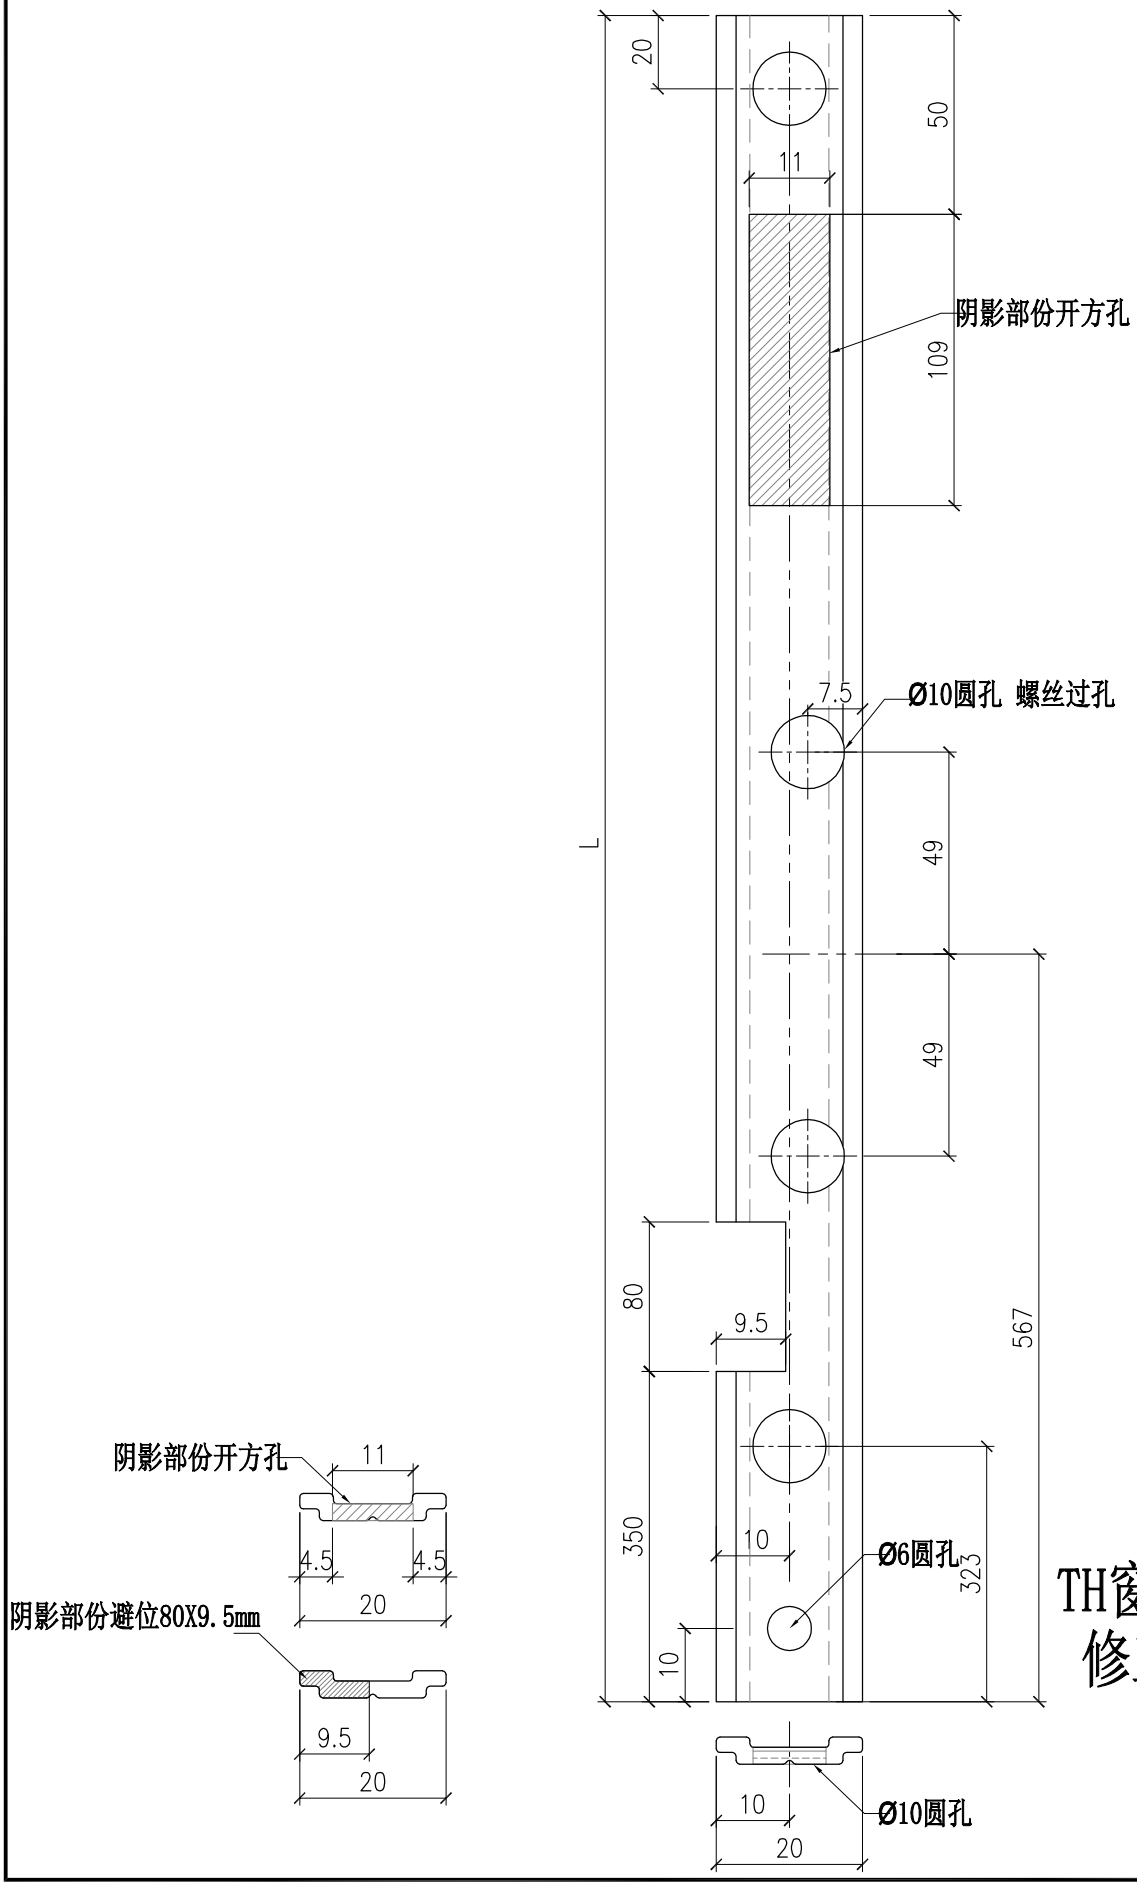

TH窗 室外看右边
修三只执手位置

部件编号	L
X86150-004a	1021

美特鋁質有限公司 MIDI Aluminium Fabricator Ltd.													
修改	A			採用	工廠	✓	地盤	工程號	J857	類別		物料號	M1
日期	03.18			材料顏色	AL2:ECK3X10063S-XF1			地盘	啟德6552	制圖	李传鹏	2022-02-11	圖號 X86150-004b
								图纸名称	铝料加工图	復核	練松文	2022-02-13	數量 -
								材料	X86150	批准	林仁安	2022-02-15	單件重量 - (KG)

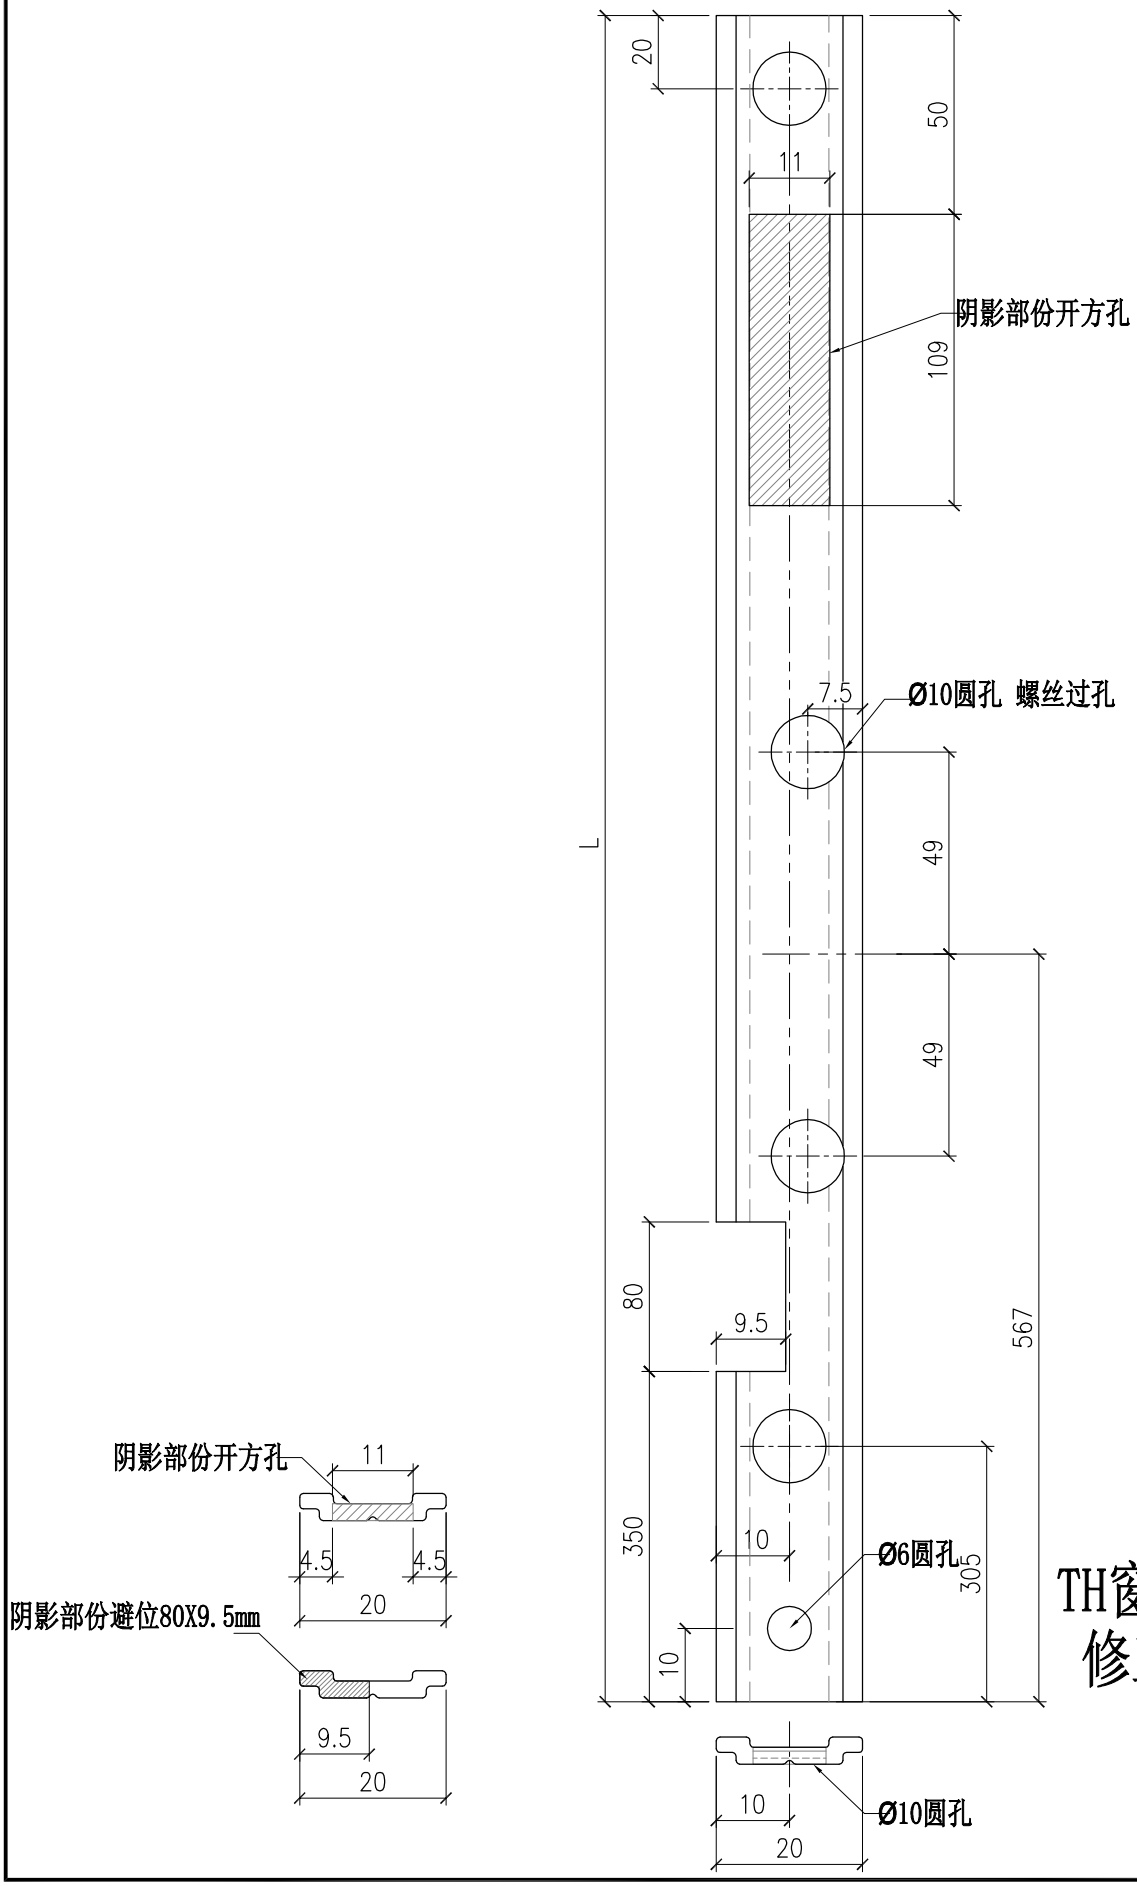

TH窗 室外看右边
修三只执手位置

部件编号	L
X86150-004b	1003