



工程指示 / 要求簡箋 ENGINEER INSTRUCTIONS(E.I.)

工程指示編號:	EI- 4633	修改版本:	J
工程編號:	HK- 0901/22	工程名稱:	啟德6552
收件人:	生統	發件人:	Nero HO
工程項目:	幕牆單元件 - 廠用鋁料加工圖(第一批)(續EI4384)	日期:	02/06/2022

☐ 原合約工程包	☐ 原合約工程加 / 減賬 QT-	☐ 新工程報價 QT-
---------------------------------	--	------------------------------------

信件批核號碼/圖紙參考編號:	批核模具圖紙編號:
客戶指示附件:	管理內部批簽署:

☐ 初步鋁料 B.M.	☐ 加工拆圖, 然後生產	☐ 尺寸表
☐ 正式鋁料 B.M.	☐ 技術上資料/指示	☐ 報價
☐ 配件 B.M.	☐ 樣辦或貨品說明書	☐ 分判合約
☐ 其他:		

內容:	修改加工圖 單元體水槽及立柱編號更正
完成上列要求日期:	

國內

☐ 生產技術總監	☐ 連附件	☐ 技術部	☐ 連附件	☐ 生產部	☐ 連附件
☐ 採購部	☐ 連附件	☒ 生產統籌部	☒ 連附件	☐ 報關組	☐ 連附件
☐ 質檢部	☐ 連附件	☐ 會計部	☐ 連附件	☐ 機械設計部	☐ 連附件
☒ 香港辦	☒ 連附件	☐ 其他:			

☐ 行政部	☐ 連附件	☐ 會計部	☐ 連附件	☐ 統籌部	☐ 連附件	☐ 工程部	☐ 連附件
☐ 採購部	☐ 連附件	☐ QS部	☐ 連附件	☐ 地盤管理	☐ 連附件	☐ 維修部	☐ 連附件

*發件人簽署:	<i>ML</i>	*組別成員批核簽署:	<i>PP-ML</i>
傳遞編號:	460901/22	項目經理簽署:	

圖則登記表
DRAWING REGISTER

工程名稱 Project Title: 香港啟德6552 (第一批)		月 日	接收日期 Receiving Date (適用於客戶圖則)									
圖則編號 Project No: J-857												
分發予 Distributed To			發出日期 Issued Date									
	年	22	22	22	22	22	22	22	22	22	22	22
	月	2	3	4	4	4	4	5	5	5	5	6
	日	15	21	6	12	21	26	9	10	22	27	2

圖則編號 Drg. No.	圖則名稱 Drawing Title	修訂編號 Revision No.									
CW-005	单元组装图	-	A	B	-	-	C				E
CW-006	单元组装图	-	A	B	-	-	C				
CW-007	单元组装图	-	A	B	-	-	C				
CW-008	单元组装图	-	A	B	-	-	C				
CW-009	单元组装图	-	A	B	-	-	C				
CW-010	单元组装图	-	A	B	-	-	C				
CW-011	单元组装图	-	A	B	-	-	C				
CW-012	单元组装图	-	A	B	-	-	C				
CW-013	单元组装图	-	A	B	-	-	C				
CW-014	单元组装图	-	A	B	-	-	C				
CW-015	单元组装图	-	A	B	-	-	C				
CW-016	单元组装图	-	A	B	-	-	C				
CW-017	单元组装图	-	A	B	-	-	C				
CW-018	单元组装图	-	A	B	-	-	C				
CW-019	单元组装图	-	A	B	-	-	C				
CW-020	单元组装图	-	A	B	-	-	C				
CW-027	单元组装图	-	A	B	-	-	C				
CW-028	单元组装图	-	A	B	-	-	C				
CW-029	单元组装图	-	A	B	-	-	C				
CW-030	单元组装图	-	A	B	-	-	C				
CW-031	单元组装图	-	A	B	-	-	C				
CW-032	单元组装图	-	A	B	-	-	C				
CW-035	单元组装图	-	A	B	-	-	C				
CW-036	单元组装图	-	A	B	-	-	C				
CW-037	单元组装图	-	A	B	-	-	C				
CW-038	单元组装图	-	A	B	-	-	C				
CW-039	单元组装图	-	A	B	-	-	C				
CW-040	单元组装图	-	A	B	-	-	C				
CW-041	单元组装图	-	A	B	-	-	C				

圖則登記表
DRAWING REGISTER

工程名稱 Project Title: 香港啟德6552 (第一批)		接收日期 Receiving Date (適用於客戶圖則)											
圖則編號 Project No: J-857		月											
		日											
分發予 Distributed To		發出日期 Issued Date											
	年	22	22	22	22	22	22	22	22	22	22	22	22
	月	2	3	4	4	4	4	5	5	5	5	6	
	日	15	21	6	12	21	26	9	10	22	27	2	

圖則編號 Drg. No.	圖則名稱 Drawing Title	修訂編號 Revision No.											
CW-042	单元组装图	-	A	B	-	-	C						
CW-043	单元组装图	-	A	B	-	-	C						
CW-044	单元组装图	-	A	B	-	-	C						
CW-045	单元组装图	-	A	B	-	-	C						
CW-046	单元组装图	-	A	B	-	-	C					E	
CW-049	单元组装图	-	A	B	-	-	C						
CW-050	单元组装图	-	A	B	-	-	C						
CW-051	单元组装图	-	A	B	-	-	C						
CW-052	单元组装图	-	A	B	-	-	C						
CW-053	单元组装图	-	A	B	-	-	C						
CW-054	单元组装图	-	A	B	-	-	C						
CW-061	单元组装图	-	A	B	-	-	C						
CW-062	单元组装图	-	A	B	-	-	C						
CW-063	单元组装图	-	A	B	-	-	C						
CW-064	单元组装图	-	A	B	-	-	C						
CW-065	单元组装图	-	A	B	-	-	C						
CW-066	单元组装图	-	A	B	-	-	C						
CW-067	单元组装图	-	A	B	-	-	C						
CW-068	单元组装图	-	A	B	-	-	C						
CW-069	单元组装图	-	A	B	-	-	C						
CW-070	单元组装图	-	A	B	-	-	C						
CW-071	单元组装图	-	A	B	-	-	C						
CW-072	单元组装图	-	A	B	-	-	C						
CW-076	单元组装图	-	A	B	-	-	C						
CW-077	单元组装图	-	A	B	-	-	C					E	
CW-078	单元组装图	-	A	B	-	-	C						
CW-079	单元组装图	-	A	B	-	-	C						
CW-082	单元组装图	-	A	B	-	-	C						

圖則登記表
DRAWING REGISTER

工程名稱 Project Title: 香港啟德6552 (第一批)		接收日期 Receiving Date (適用於客戶圖則)											
編號 Project No: J-857		月											
		日											
分發予 Distributed To		發出日期 Issued Date											
	年	22	22	22	22	22	22	22	22	22	22	22	22
	月	2	3	4	4	4	4	5	5	5	5	6	
	日	15	21	6	12	21	26	9	10	22	27	2	

圖則編號 Drg. No.	圖則名稱 Drawing Title	修訂編號 Revision No.											
CW-083	单元组装图	-	A	B	-	-	C						
CW-084	单元组装图	-	A	B	-	-	C						
CW-085	单元组装图	-	A	B	-	-	C						
CW-087	单元组装图	-	A	B	-	-	C						
CW-088	单元组装图	-	A	B	-	-	C						
CW-089	单元组装图	-	A	B	-	-	C						
CW-090	单元组装图	-	A	B	-	-	C						
CW-091	单元组装图	-	A	B	-	-	C						E
CW-092	单元组装图	-	A	B	-	-	C						
CW-093	单元组装图	-	A	B	-	-	C						
CW-094	单元组装图	-	A	B	-	-	C						E
CW-095	单元组装图	-	A	B	-	-	C						
CW-096	单元组装图	-	A	B	-	-	C						
CW-097	单元组装图	-	A	B	-	-	C						
CW-098	单元组装图	-	A	B	-	-	C						
CW-111	单元组装图	-	A	B	-	-	C						
CW-112	单元组装图	-	A	B	-	-	C						
CW-113	单元组装图	-	A	B	-	-	C						
CW-114	单元组装图	-	A	B	-	-	C						
CW-115	单元组装图	-	A	B	-	-	C						
CW-116	单元组装图	-	A	B	-	-	C						
CW-117	单元组装图	-	A	B	-	-	C						
CW-118	单元组装图	-	A	B	-	-	C						
CW-119	单元组装图	-	A	B	-	-	C						
CW-120	单元组装图	-	A	B	-	-	C						
CW-121	单元组装图	-	A	B	-	-	C						

圖則登記表
DRAWING REGISTER

工程名稱 Project Title: 香港啟德6552 (第一批)		接收日期 Receiving Date (適用於客戶圖則)											
編號 Project No: J-857		月											
		日											
分發予 Distributed To		發出日期 Issued Date											
	年	22	22	22	22	22	22	22	22	22	22	22	22
	月	2	3	4	4	4	4	5	5	5	5	6	
	日	15	21	6	12	21	26	9	10	22	27	2	

圖則編號 Drg. No.	圖則名稱 Drawing Title	修訂編號 Revision No.											
CW-122	单元组装图	-	A	B	-	-	C						
CW-123	单元组装图	-	A	B	-	-	C						
CW-124	单元组装图	-	A	B	-	-	C						
CW-125	单元组装图	-	A	B	-	-	C						
CW-126	单元组装图	-	A	B	-	-	C						
CW-127	单元组装图	-	A	B	-	-	C						
CW-128	单元组装图	-	A	B	-	-	C						
CW-201	单元组装图	-	A	B	-	-	C						
CW-202	单元组装图	-	A	B	-	-	C						
CW-202D	单元组装图	-	A	B	-	-	C						
CW-203	单元组装图	-	A	B	-	-	C						
CW-204	单元组装图	-	A	B	-	-	C						
CW-204D	单元组装图	-	A	B	-	-	C						
CW-205	单元组装图	-	A	B	-	-	C					D	E
CW-206	单元组装图	-	A	B	-	-	C						
CW-206D	单元组装图	-	A	B	-	-	C						
CW-207	单元组装图	-	A	B	-	-	C						
CW-208	单元组装图	-	A	B	-	-	C						
CW-208D	单元组装图	-	A	B	-	-	C						
CW-209	单元组装图	-	A	B	-	-	C						
CW-210	单元组装图	-	A	B	-	-	C						
CW-211	单元组装图	-	A	B	-	-	C						
CW-211D	单元组装图	-	A	B	-	-	C						
CW-211E	单元组装图	-	A	B	-	-	C						
CW-212	单元组装图	-	A	B	-	-	C						
CW-212D	单元组装图	-	A	B	-	-	C						

圖則登記表
DRAWING REGISTER

工程名稱 Project Title: 香港啟德6552 (第一批)		接收日期 Receiving Date (適用於客戶圖則)											
編號 Project No: J-857		月											
		日											
分發予 Distributed To		發出日期 Issued Date											
	年	22	22	22	22	22	22	22	22	22	22	22	22
	月	2	3	4	4	4	4	5	5	5	5	6	
	日	15	21	6	12	21	26	9	10	22	27	2	

圖則編號 Drg. No.	圖則名稱 Drawing Title	修訂編號 Revision No.											
CW-212E	单元组装图	-	A	B	-	-	C						
CW-213	单元组装图	-	A	B	-	-	C						
CW-213D	单元组装图	-	A	B	-	-	C						
CW-214	单元组装图	-	A	B	-	-	C						
CW-214D	单元组装图	-	A	B	-	-	C						
CW-215	单元组装图	-	A	B	-	-	C						
CW-215D	单元组装图	-	A	B	-	-	C						
CW-216	单元组装图	-	A	B	-	-	C						
CW-217	单元组装图	-	A	B	-	-	C			D			
CW-218	单元组装图	-	A	B	-	-	C						
CW-218D	单元组装图	-	A	B	-	-	C						
CW-219	单元组装图	-	A	B	-	-	C						
CW-219D	单元组装图	-	A	B	-	-	C						
CW-220	单元组装图	-	A	B	-	-	C			D			
CW-221	单元组装图	-	A	B	-	-	C						
CW-222	单元组装图	-	A	B	-	-	C						
CW-222D	单元组装图	-	A	B	-	-	C						
CW-223	单元组装图	-	A	B	-	-	C						
CW-223D	单元组装图	-	A	B	-	-	C						
CW-224	单元组装图	-	A	B	-	-	C						
CW-225	单元组装图	-	A	B	-	-	C						
CW-226	单元组装图	-	A	B	-	-	C						
CW-226D	单元组装图	-	A	B	-	-	C						
CW-227	单元组装图	-	A	B	-	-	C			D			
CW-227D	单元组装图	-	A	B	-	-	C			D			
CW-228	单元组装图	-	A	B	-	-	C						
CW-229	单元组装图	-	A	B	-	-	C						
CW-230	单元组装图	-	A	B	-	-	C						

圖則登記表
DRAWING REGISTER

工程名稱 Project Title: 香港啟德6552 (第一批)		接收日期 Receiving Date (適用於客戶圖則)											
編號 Project No: J-857		月											
		日											
分發予 Distributed To		發出日期 Issued Date											
	年	22	22	22	22	22	22	22	22	22	22	22	22
	月	2	3	4	4	4	4	5	5	5	5	6	
	日	15	21	6	12	21	26	9	10	22	27	2	

圖則編號 Drg. No.	圖則名稱 Drawing Title	修訂編號 Revision No.											
CW-230D	单元组装图	-	A	B	-	-	C						
CW-231	单元组装图	-	A	B	-	-	C						
CW-231D	单元组装图	-	A	B	-	-	C						
CW-232	单元组装图	-	A	B	-	-	C			D			
CW-232D	单元组装图	-	A	B	-	-	C			D			
CW-233	单元组装图	-	A	B	-	-	C						
CW-233D	单元组装图	-	A	B	-	-	C						
CW-234	单元组装图	-	A	B	-	-	C						
CW-234D	单元组装图	-	A	B	-	-	C						
CW-235	单元组装图	-	A	B	-	-	C						
CW-235D	单元组装图	-	A	B	-	-	C						
CW-236	单元组装图	-	A	B	-	-	C						
CW-236D	单元组装图	-	A	B	-	-	C						
CW-237	单元组装图	-	A	B	-	-	C						
CW-237D	单元组装图	-	A	B	-	-	C						
CW-238	单元组装图	-	A	B	-	-	C						
CW-238D	单元组装图	-	A	B	-	-	C						
CW-239	单元组装图	-	A	B	-	-	C						
CW-240	单元组装图	-	A	B	-	-	C			D			
CW-241	单元组装图	-	A	B	-	-	C						
CW-241D	单元组装图	-	A	B	-	-	C						
CW-242	单元组装图	-	A	B	-	-	C						
CW-242D	单元组装图	-	A	B	-	-	C						
CW-243	单元组装图	-	A	B	-	-	C			D			
CW-244	单元组装图	-	A	B	-	-	C			D			
CW-245	单元组装图	-	A	B	-	-	C					E	
CW-245D	单元组装图	-	A	B	-	-	C					E	
CW-246	单元组装图	-	A	B	-	-	C						
CW-247	单元组装图	-	A	B	-	-	C						

圖則登記表
DRAWING REGISTER

工程名稱 Project Title		接收日期 Receiving Date (適用於客戶圖則)										
香港啟德6552 (第一批)		月										
編號 Project No: J-857		日										
分發予 Distributed To		發出日期 Issued Date										
		年	22	22	22	22	22	22	22	22	22	22
		月	2	3	4	4	4	4	5	5	5	6
		日	15	21	6	12	21	26	9	10	22	27

圖則編號 Drg. No.	圖則名稱 Drawing Title	修訂編號 Revision No.										
CW-247D	单元组装图	-	A	B	-	-	C					
CW-248	单元组装图	-	A	B	-	-	C					
CW-248D	单元组装图	-	A	B	-	-	C					
CW-249	单元组装图	-	A	B	-	-	C					E
CW-250	单元组装图	-	A	B	-	-	C					
CW-261	单元组装图	-	A	B	-	-	C					
CW-262	单元组装图	-	A	B	-	-	C					
CW-262D	单元组装图	-	A	B	-	-	C					
CW-263	单元组装图	-	A	B	-	-	C					
CW-263D	单元组装图	-	A	B	-	-	C					
CW-264	单元组装图	-	A	B	-	-	C					
CW-265	单元组装图	-	A	B	-	-	C					
CW-265A	单元组装图	-	A	B	-	-	C					
CW-266	单元组装图	-	A	B	-	-	C					
CW-266D	单元组装图	-	A	B	-	-	C					
CW-267	单元组装图	-	A	B	-	-	C					
CW-267D	单元组装图	-	A	B	-	-	C					
CW-268	单元组装图	-	A	B	-	-	C					
CW-269	单元组装图	-	A	B	-	-	C					
CW-269D	单元组装图	-	A	B	-	-	C					
CW-270	单元组装图	-	A	B	-	-	C					
CW-271	单元组装图	-	A	B	-	-	C					
CW-271D	单元组装图	-	A	B	-	-	C					
CW-272	单元组装图	-	A	B	-	-	C					
CW-273	单元组装图	-	A	B	-	-	C					
CW-274	单元组装图	-	A	B	-	-	C					

圖則登記表
DRAWING REGISTER

工程名稱 Project Title: 香港啟德6552 (第一批)		接收日期 Receiving Date (適用於客戶圖則)											
圖則編號 Project No: J-857		月											
		日											
分發予 Distributed To		發出日期 Issued Date											
	年	22	22	22	22	22	22	22	22	22	22	22	22
	月	2	3	4	4	4	4	5	5	5	5	6	
	日	15	21	6	12	21	26	9	10	22	27	2	

圖則編號 Drg. No.	圖則名稱 Drawing Title	修訂編號 Revision No.											
CW-274D	单元组装图	-	A	B	-	-	C						
CW-274E	单元组装图	-	A	B	-	-	C						
CW-275	单元组装图	-	A	B	-	-	C						
CW-275D	单元组装图	-	A	B	-	-	C						
CW-275E	单元组装图	-	A	B	-	-	C						
CW-276	单元组装图	-	A	B	-	-	C						
CW-277	单元组装图	-	A	B	-	-	C						E
CW-278	单元组装图	-	A	B	-	-	C						
CW-278D	单元组装图	-	A	B	-	-	C						
CW-278E	单元组装图	-	A	B	-	-	C						
CW-279	单元组装图	-	A	B	-	-	C						
CW-280	单元组装图	-	A	B	-	-	C						
CW-280D	单元组装图	-	A	B	-	-	C						
CW-281	单元组装图	-	A	B	-	-	C						
CW-282	单元组装图	-	A	B	-	-	C						
CW-282D	单元组装图	-	A	B	-	-	C						
CW-283	单元组装图	-	A	B	-	-	C						
CW-283D	单元组装图	-	A	B	-	-	C						
CW-283E	单元组装图	-	A	B	-	-	C						
CW-284	单元组装图	-	A	B	-	-	C						
CW-285	单元组装图	-	A	B	-	-	C						
CW-285D	单元组装图	-	A	B	-	-	C						
CW-286	单元组装图	-	A	B	-	-	C						
CW-286D	单元组装图	-	A	B	-	-	C						
CW-287	单元组装图	-	A	B	-	-	C						
CW-288	单元组装图	-	A	B	-	-	C						

圖則登記表
DRAWING REGISTER

工程名稱 Project Title: 香港啟德6552 (第一批)		接收日期 Receiving Date (適用於客戶圖則)											
圖則編號 Project No: J-857		月											
		日											
分發予 Distributed To		發出日期 Issued Date											
	年	22	22	22	22	22	22	22	22	22	22	22	22
	月	2	3	4	4	4	4	5	5	5	5	6	
	日	15	21	6	12	21	26	9	10	22	27	2	

圖則編號 Drg. No.	圖則名稱 Drawing Title	修訂編號 Revision No.											
CW-289	单元组装图	-	A	B	-	-	C						
CW-289D	单元组装图	-	A	B	-	-	C						
CW-290	单元组装图	-	A	B	-	-	C						
CW-291	单元组装图	-	A	B	-	-	C						
CW-291D	单元组装图	-	A	B	-	-	C						
CW-292	单元组装图	-	A	B	-	-	C						
CW-292D	单元组装图	-	A	B	-	-	C						
CW-293	单元组装图	-	A	B	-	-	C						
CW-293A	单元组装图	-	A	B	-	-	C						
CW-294	单元组装图	-	A	B	-	-	C						
CW-294D	单元组装图	-	A	B	-	-	C						
CW-295	单元组装图	-	A	B	-	-	C						
CW-295D	单元组装图	-	A	B	-	-	C						
CW-296	单元组装图	-	A	B	-	-	C						
CW-296D	单元组装图	-	A	B	-	-	C						
CW-297	单元组装图	-	A	B	-	-	C					D	
CW-298	单元组装图	-	A	B	-	-	C						E
CW-298D	单元组装图	-	A	B	-	-	C						E
CW-299	单元组装图	-	A	B	-	-	C						E
CW-299D	单元组装图	-	A	B	-	-	C						E
CW-300	单元组装图	-	A	B	-	-	C						E
CW-300D	单元组装图	-	A	B	-	-	C						E
CW-301	单元组装图	-	A	B	-	-	C						E
CW-302	单元组装图	-	A	B	-	-	C						E
CW-302D	单元组装图	-	A	B	-	-	C						E
CW-303	单元组装图	-	A	B	-	-	C						E

圖則登記表
DRAWING REGISTER

工程名稱 Project Title: 香港啟德6552 (第一批)		接收日期 Receiving Date (適用於客戶圖則)											
圖則編號 Project No: J-857		月											
		日											
分發予 Distributed To		發出日期 Issued Date											
	年	22	22	22	22	22	22	22	22	22	22	22	22
	月	2	3	4	4	4	4	5	5	5	5	6	
	日	15	21	6	12	21	26	9	10	22	27	2	

圖則編號 Drg. No.	圖則名稱 Drawing Title	修訂編號 Revision No.											
CW-304	单元组装图	-	A	B	-	-	C						E
CW-311	单元组装图	-	A	B	-	-	C						
CW-312	单元组装图	-	A	B	-	-	C						
CW-313	单元组装图	-	A	B	-	-	C						
CW-314	单元组装图	-	A	B	-	-	C						
CW-315	单元组装图	-	A	B	-	-	C						
CW-316	单元组装图	-	A	B	-	-	C						
CW-317	单元组装图	-	A	B	-	-	C						
CW-318	单元组装图	-	A	B	-	-	C						E
CW-319	单元组装图	-	A	B	-	-	C						
CW-320	单元组装图	-	A	B	-	-	C						
CW-321	单元组装图	-	A	B	-	-	C						
CW-322	单元组装图	-	A	B	-	-	C						
CW-323	单元组装图	-	A	B	-	-	C						
CW-324	单元组装图	-	A	B	-	-	C					D	
CW-325	单元组装图	-	A	B	-	-	C						
CW-326	单元组装图	-	A	B	-	-	C						
CW-327	单元组装图	-	A	B	-	-	C						E
CW-328	单元组装图	-	A	B	-	-	C						
CW-331	单元组装图	-	A	B	-	-	C						
CW-332	单元组装图	-	A	B	-	-	C						
CW-333	单元组装图	-	A	B	-	-	C						
CW-334	单元组装图	-	A	B	-	-	C						
CW-335	单元组装图	-	A	B	-	-	C						
CW-336	单元组装图	-	A	B	-	-	C						
CW-337	单元组装图	-	A	B	-	-	C						
CW-341	单元组装图	-	A	B	-	-	C						
CW-342	单元组装图	-	A	B	-	-	C						
CW-343	单元组装图	-	A	B	-	-	C						

圖則登記表
DRAWING REGISTER

工程名稱 Project Title: 香港啟德6552 (第一批)		接收日期 Receiving Date (適用於客戶圖則)											
編號 Project No: J-857		月											
		日											
分發予 Distributed To		發出日期 Issued Date											
	年	22	22	22	22	22	22	22	22	22	22	22	22
	月	2	3	4	4	4	4	5	5	5	5	6	
	日	15	21	6	12	21	26	9	10	22	27	2	

圖則編號 Drg. No.	圖則名稱 Drawing Title	修訂編號 Revision No.											
CW-344	单元组装图	-	A	B	-	-	C						
CW-345	单元组装图	-	A	B	-	-	C						
CW-346	单元组装图	-	A	B	-	-	C						
CW-347	单元组装图	-	A	B	-	-	C						
CW-348	单元组装图	-	A	B	-	-	C						
CW-349	单元组装图	-	A	B	-	-	C						
CW-350	单元组装图	-	A	B	-	-	C						
CW-351	单元组装图	-	A	B	-	-	C						
CW-352	单元组装图	-	A	B	-	-	C						
CW-353	单元组装图	-	A	B	-	-	C						
CW-354	单元组装图	-	A	B	-	-	C						
CW-355	单元组装图	-	A	B	-	-	C						
CW-356	单元组装图	-	A	B	-	-	C				D		
CW-357	单元组装图	-	A	B	-	-	C						
CW-358	单元组装图	-	A	B	-	-	C						
CW-359	单元组装图	-	A	B	-	-	C						
CW-360	单元组装图	-	A	B	-	-	C						
CW-401	单元组装图	-	A	B	-	-	C						
CW-402	单元组装图	-	A	B	-	-	C						
CW-403	单元组装图	-	A	B	-	-	C						
CW-404	单元组装图	-	A	B	-	-	C						
CW-405	单元组装图	-	A	B	-	-	C				D	E	
CW-406	单元组装图	-	A	B	-	-	C						
CW-407	单元组装图	-	A	B	-	-	C						
CW-408	单元组装图	-	A	B	-	-	C						
CW-409	单元组装图	-	A	B	-	-	C						
CW-410	单元组装图	-	A	B	-	-	C						
CW-411	单元组装图	-	A	B	-	-	C						

圖則登記表
DRAWING REGISTER

工程名稱 Project Title: 香港啟德6552 (第一批)		接收日期 Receiving Date (適用於客戶圖則)											
編號 Project No: J-857		月											
		日											
分發予 Distributed To		發出日期 Issued Date											
	年	22	22	22	22	22	22	22	22	22	22	22	22
	月	2	3	4	4	4	4	5	5	5	5	6	
	日	15	21	6	12	21	26	9	10	22	27	2	

圖則編號 Drg. No.	圖則名稱 Drawing Title	修訂編號 Revision No.											
CW-412	单元组装图	-	A	B	-	-	C						
CW-413	单元组装图	-	A	B	-	-	C						
CW-414	单元组装图	-	A	B	-	-	C						
CW-415	单元组装图	-	A	B	-	-	C						
CW-416	单元组装图	-	A	B	-	-	C						
CW-417	单元组装图	-	A	B	-	-	C			D			
CW-418	单元组装图	-	A	B	-	-	C						
CW-419	单元组装图	-	A	B	-	-	C						
CW-420	单元组装图	-	A	B	-	-	C			D			
CW-421	单元组装图	-	A	B	-	-	C						
CW-422	单元组装图	-	A	B	-	-	C						
CW-423	单元组装图	-	A	B	-	-	C						
CW-424	单元组装图	-	A	B	-	-	C						
CW-425	单元组装图	-	A	B	-	-	C						
CW-426	单元组装图	-	A	B	-	-	C						
CW-427	单元组装图	-	A	B	-	-	C			D			
CW-428	单元组装图	-	A	B	-	-	C						
CW-429	单元组装图	-	A	B	-	-	C						
CW-430	单元组装图	-	A	B	-	-	C						
CW-431	单元组装图	-	A	B	-	-	C						
CW-432	单元组装图	-	A	B	-	-	C			D			
CW-433	单元组装图	-	A	B	-	-	C						
CW-434	单元组装图	-	A	B	-	-	C						
CW-435	单元组装图	-	A	B	-	-	C						
CW-436	单元组装图	-	A	B	-	-	C						
CW-437	单元组装图	-	A	B	-	-	C						

圖則登記表
DRAWING REGISTER

工程名稱 Project Title: 香港啟德6552 (第一批)		接收日期 Receiving Date (適用於客戶圖則)											
圖則編號 Project No: J-857		月											
		日											
分發予 Distributed To		發出日期 Issued Date											
	年	22	22	22	22	22	22	22	22	22	22	22	22
	月	2	3	4	4	4	4	5	5	5	5	6	
	日	15	21	6	12	21	26	9	10	22	27	2	

圖則編號 Drg. No.	圖則名稱 Drawing Title	修訂編號 Revision No.											
		-	A	B	-	-	C						
CW-438	单元组装图	-	A	B	-	-	C						
CW-439	单元组装图	-	A	B	-	-	C						
CW-440	单元组装图	-	A	B	-	-	C			D			
CW-441	单元组装图	-	A	B	-	-	C						
CW-442	单元组装图	-	A	B	-	-	C						
CW-443	单元组装图	-	A	B	-	-	C			D			
CW-444	单元组装图	-	A	B	-	-	C			D			
CW-445	单元组装图	-	A	B	-	-	C					E	
CW-446	单元组装图	-	A	B	-	-	C						
CW-447	单元组装图	-	A	B	-	-	C						
CW-448	单元组装图	-	A	B	-	-	C						
CW-449	单元组装图	-	A	B	-	-	C					E	
CW-450	单元组装图	-	A	B	-	-	C						
CW-501	单元组装图	-	A	B	-	-	C						
CW-502	单元组装图	-	A	B	-	-	C						
CW-503	单元组装图	-	A	B	-	-	C						
CW-504	单元组装图	-	A	B	-	-	C						
CW-505	单元组装图	-	A	B	-	-	C				D	E	
CW-506	单元组装图	-	A	B	-	-	C						
CW-507	单元组装图	-	A	B	-	-	C						
CW-508	单元组装图	-	A	B	-	-	C						
CW-509	单元组装图	-	A	B	-	-	C						
CW-510	单元组装图	-	A	B	-	-	C						
CW-511	单元组装图	-	A	B	-	-	C						
CW-512	单元组装图	-	A	B	-	-	C						
CW-513	单元组装图	-	A	B	-	-	C						

圖則登記表
DRAWING REGISTER

工程名稱 Project Title: 香港啟德6552 (第一批)		接收日期 Receiving Date (適用於客戶圖則)											
編號 Project No: J-857		月											
		日											
分發予 Distributed To		發出日期 Issued Date											
	年	22	22	22	22	22	22	22	22	22	22	22	22
	月	2	3	4	4	4	4	5	5	5	5	6	
	日	15	21	6	12	21	26	9	10	22	27	2	

圖則編號 Drg. No.	圖則名稱 Drawing Title	修訂編號 Revision No.											
CW-514	单元组装图	-	A	B	-	-	C						
CW-515	单元组装图	-	A	B	-	-	C						
CW-516	单元组装图	-	A	B	-	-	C						
CW-517	单元组装图	-	A	B	-	-	C			D			
CW-518	单元组装图	-	A	B	-	-	C						
CW-519	单元组装图	-	A	B	-	-	C						
CW-520	单元组装图	-	A	B	-	-	C			D			
CW-521	单元组装图	-	A	B	-	-	C						
CW-522	单元组装图	-	A	B	-	-	C						
CW-523	单元组装图	-	A	B	-	-	C						
CW-524	单元组装图	-	A	B	-	-	C						
CW-525	单元组装图	-	A	B	-	-	C						
CW-526	单元组装图	-	A	B	-	-	C						
CW-527	单元组装图	-	A	B	-	-	C			D			
CW-528	单元组装图	-	A	B	-	-	C						
CW-529	单元组装图	-	A	B	-	-	C						
CW-530	单元组装图	-	A	B	-	-	C						
CW-531	单元组装图	-	A	B	-	-	C						
CW-532	单元组装图	-	A	B	-	-	C			D			
CW-533	单元组装图	-	A	B	-	-	C						
CW-534	单元组装图	-	A	B	-	-	C						
CW-535	单元组装图	-	A	B	-	-	C						
CW-536	单元组装图	-	A	B	-	-	C						
CW-537	单元组装图			B	-	-	C						
CW-538	单元组装图			B	-	-	C						
CW-539	单元组装图			B	-	-	C						
CW-540	单元组装图			B	-	-	C			D			
CW-541	单元组装图			B	-	-	C						

圖則登記表
DRAWING REGISTER

工程名稱 Project Title: 香港啟德6552 (第一批)		接收日期 Receiving Date (適用於客戶圖則)											
圖則編號 Project No: J-857		月											
		日											
分發予 Distributed To		發出日期 Issued Date											
	年	22	22	22	22	22	22	22	22	22	22	22	22
	月	2	3	4	4	4	4	5	5	5	5	6	
	日	15	21	6	12	21	26	9	10	22	27	2	

圖則編號 Drg. No.	圖則名稱 Drawing Title	修訂編號 Revision No.											
CW-542	单元组装图			B	-	-	C						
CW-543	单元组装图			B	-	-	C			D			
CW-544	单元组装图			B	-	-	C			D			
CW-545	单元组装图			B	-	-	C					E	
CW-546	单元组装图			B	-	-	C						
CW-547	单元组装图			B	-	-	C						
CW-548	单元组装图			B	-	-	C						
CW-549	单元组装图			B	-	-	C					E	
CW-550	单元组装图	-	A	B	-	-	C						
AW-A01	生窗组装图	-	A	B	-	-	-	D		E			
AW-A02	生窗组装图	-	A	B	-	-	-			E			
AW-A03	生窗组装图	-	A	B	-	-	-	D		E			
AW-A04	生窗组装图	-	A	B	-	-	-			E			
AW-A05	生窗组装图	-	A	B	-	-	-			E			
AW-B01	生窗组装图	-	A	B	-	-	-			E			
AW-B02	生窗组装图	-	A	B	-	-	-			E			
AW-B03	生窗组装图	-	A	B	-	-	-	D		E			
AW-B04	生窗组装图	-	A	B	-	-	-			E			
AW-C01	生窗组装图	-	A	B	-	-	-			E			
AW-C01T	生窗组装图	-	A	B	-	-	-	D		E			
AW-C02	生窗组装图	-	A	B	-	-	-			E			
AW-C03	生窗组装图	-	A	B	-	-	-	D		E			
AW-C04	生窗组装图	-	A	B	-	-	-			E			
AW-C05	生窗组装图	-	A	B	-	-	-			E			
AW-D01	生窗组装图	-	A	B	-	-	-			E			
AW-D01R	生窗组装图	-	A	B	-	-	-			E			
AW-D01RA	生窗组装图	-	A	B	-	-	-			E			
AW-D02	生窗组装图	-	A	B	-	-	-			E			
AW-D02A	生窗组装图	-	A	B	-	-	-			E			

圖則登記表
DRAWING REGISTER

工程名稱 Project Title: 香港啟德6552 (第一批)		接收日期 Receiving Date (適用於客戶圖則)											
圖則編號 Project No: J-857		月											
		日											
分發予 Distributed To		發出日期 Issued Date											
	年	22	22	22	22	22	22	22	22	22	22	22	22
	月	2	3	4	4	4	4	5	5	5	5	6	
	日	15	21	6	12	21	26	9	10	22	27	2	

圖則編號 Drg. No.	圖則名稱 Drawing Title	修訂編號 Revision No.											
AW-D02R	生窗組裝圖	-	A	B	-	-	-			E			
AW-D02RA	生窗組裝圖	-	A	B	-	-	-			E			
AW-D03	生窗組裝圖	-	A	B	-	-	-			E			
AW-D03R	鋁料加工圖	-	A	B	-	-	-			E			
AW-D04	鋁料加工圖	-	A	B	-	-	-			E			
AW-D05	鋁料加工圖	-	A	B	-	-	-			E			
AW-E01	鋁料加工圖	-	A	B	-	-	-			E			
AW-E02	鋁料加工圖	-	A	B	-	-	-			E			
AW-F01	鋁料加工圖	-	A	B	-	-	-			E			
AW-F02	鋁料加工圖	-	A	B	-	-	-			E			
AW-L01	鋁料加工圖	-	A		B	-	-			E			
AW-L02	鋁料加工圖	-	A		B	-	-			E			
AW-L03	鋁料加工圖	-	A		B	-	-			E			
AW-L04	鋁料加工圖	-	A		B	-	-			E			
AW-L05	鋁料加工圖	-	A		B	-	-			E			
AW-L11	鋁料加工圖	-	A		B	-	-	D		E			
AW-L12	鋁料加工圖	-	A		B	-	-	D		E			
AW-L13	鋁料加工圖	-	A		B	-	-	D		E			
AW-L14	鋁料加工圖	-	A		B	-	-	D		E			
AW-L15	鋁料加工圖	-	A		B	-	-	D		E			
AW-L21	鋁料加工圖	-	A		B	-	-	D		E			
AW-L22	鋁料加工圖	-	A		B	-	-			E			
AW-L23	鋁料加工圖	-	A		B	-	-			E			
B2968-001	鋁料加工圖	-	A	B		-	-						
B2968-002	鋁料加工圖	-	-	A		-	-						
B2968-011	鋁料加工圖	-	A	B		-	-						
B2968-031	鋁料加工圖	-	A		B	-	-						
B2968-032	鋁料加工圖	-	A		A	-	-						
C747-001	鋁料加工圖	-	A	B	B	-	-						

圖則登記表
DRAWING REGISTER

工程名稱 Project Title: 香港啟德6552 (第一批)		接收日期 Receiving Date (適用於客戶圖則)											
圖則編號 Project No: J-857		月											
		日											
分發予 Distributed To		發出日期 Issued Date											
	年	22	22	22	22	22	22	22	22	22	22	22	22
	月	2	3	4	4	4	4	5	5	5	5	6	
	日	15	21	6	12	21	26	9	10	22	27	2	

圖則編號 Drg. No.	圖則名稱 Drawing Title	修訂編號 Revision No.											
C747-002	铝料加工图	-	A	B	A	-	-						
C747-011	铝料加工图	-	-	A	A	-	-						
X86072-001	铝料加工图	-	A	B		-	-						
X86072-002	铝料加工图	-	A	B	C	-	-						
X86072-003	铝料加工图	-	A	B		-	-						
X86072-004	铝料加工图	-	A	B	A	-	-						
X86072-005	铝料加工图	-	A	B	A	-	-						
X86072-006	铝料加工图	-	A	B		-	-						
X86072-007	铝料加工图	-	A	B		-	-						
X86072-008	铝料加工图	-	-	A	C	-	-						
X86072-011	铝料加工图	-	A	B	C	-	-						
X86072-012	铝料加工图	-	A	B		-	-						
X86072-013	铝料加工图	-	A	B		-	-						
X86072-014	铝料加工图	-	A	B		-	-						
X86072-021	铝料加工图	-	A	B		-	-						
X86072-022	铝料加工图	-	A	B		-	-						
X86072-023	铝料加工图	-	A	B		-	-						
X86072-024	铝料加工图	-	A	B		-	-						
X86072-032	铝料加工图	-	A			-	-						
X86072-033	铝料加工图	-	A			-	-						
X86072-034	铝料加工图	-	A			-	-						
X86072-035	铝料加工图	-	A			-	-						
X86072-036	铝料加工图	-	A			-	-						
X86072-037	铝料加工图	-	A		B	-	-						
X86072-038	铝料加工图	-	A		B	-	-						
X86073-001	铝料加工图	-	A	B	B	-	-						
X86150-001	铝料加工图	-	A		B	-	-						
X86150-002	铝料加工图	-	A		B	-	-						
X86150-003	铝料加工图	-	A	B	B	-	-						

圖則登記表
DRAWING REGISTER

工程名稱 Project Title: 香港啟德6552 (第一批)		接收日期 Receiving Date (適用於客戶圖則)											
圖則編號 Project No: J-857		月											
		日											
分發予 Distributed To		發出日期 Issued Date											
	年	22	22	22	22	22	22	22	22	22	22	22	22
	月	2	3	4	4	4	4	5	5	5	5	6	
	日	15	21	6	12	21	26	9	10	22	27	2	

圖則編號 Drg. No.	圖則名稱 Drawing Title	修訂編號 Revision No.											
X86150-004	铝料加工图	-	A	B	B	-	-						
X86150-005	铝料加工图	-	A	B	A	-	-						
X86150-006	铝料加工图	-	A	B	A	-	-						
X86150-007	铝料加工图	-	-	A	C	-	-						
X86150-008	铝料加工图	-	A	B		-	-						
X86150-011	铝料加工图	-	A	B		-	-						
X86150-012	铝料加工图	-	A			-	-						
X86150-013	铝料加工图	-	A	B		-	-						
X86150-033	铝料加工图	-	A			-	-						
X86150-034	铝料加工图	-	A			-	-						
X86150-036	铝料加工图	-	A			-	-						
X86150-037	铝料加工图	-	A			-	-						
L044-P01L	铝料加工图	-	A			-	-						
L044-P01R	铝料加工图	-	A			-	-						
L044-P02	铝料加工图	-	A		C	-	-						
L044-P03	铝料加工图	-	A		B	-	-						
N525-P01	铝料加工图	-	A		B	-	-						
N525-P02	铝料加工图	-	A		B	-	-						
N525-P03	铝料加工图	-	A			-	-						
N536-P01	铝料加工图	-	A		A	-	-						
N536-P02	铝料加工图	-	A			-	-						
N536-P03	铝料加工图	-	A		A	-	-						
N544-P01	铝料加工图	-	A		A	-	-						
N544-P02	铝料加工图	-	A		A	-	-						
N544-P03	铝料加工图	-	A		A	-	-						
N544-P04	铝料加工图	-	A		A	-	-						

圖則登記表
DRAWING REGISTER

工程名稱 Project Title: 香港啟德6552 (第一批)		接收日期 Receiving Date (適用於客戶圖則)											
圖則編號 Project No: J-857		月 日											
分發予 Distributed To		發出日期 Issued Date											
		年	22	22	22	22	22	22	22	22	22	22	22
		月	2	3	4	4	4	4	5	5	5	5	6
		日	15	21	6	12	21	26	9	10	22	27	2

圖則編號 Drg. No.	圖則名稱 Drawing Title	修訂編號 Revision No.											
N544-P05	铝料加工图	-	A			-	-						
N544-P06	铝料加工图	-	A			-	-						
N544-P07	铝料加工图	-	A			-	-						
N544-P08	铝料加工图	-	A			-	-						
N614-P01	铝料加工图	-	A			-	-						
N614-P02	铝料加工图	-	A			-	-						
N614-P03	铝料加工图	-	A			-	-						
N660-P01	铝料加工图	-	A			-	-						
N660-P02	铝料加工图	-	A			-	-						
X86047-P01	铝料加工图	-	A	-		-	B		C				
X86047-P02	铝料加工图	-	A	B		-	C		D				
X86047-P03	铝料加工图	-	A	-		-	B		C				
X86047-P04	铝料加工图	-	A	-		-	B		C				
X86047-P05	铝料加工图	-	A	-		-	B		C				
X86047-P06	铝料加工图	-	A	-		-	B		C				
X86047-P07	铝料加工图	-	A	-		-	B		C				
X86047-P08	铝料加工图	-	A	-		-	B						
X86047-P09	铝料加工图	-	A	B		-	C						
X86047-P10	铝料加工图	-	A			-	-						
X86047-P11	铝料加工图	-	A	B		-	-						
X86047-P12	铝料加工图	-	A	-		-	B						
X86047-P13	铝料加工图	-	A			-	-						
X86047-P14	铝料加工图	-	A	B		-	C						
X86047-P15	铝料加工图	-	A			-							
X86047-P16	铝料加工图	-	A	-		-	B		C				
X86047-P17	铝料加工图	-	A	B		-	-						

圖則登記表
DRAWING REGISTER

工程名稱 Project Title: 香港啟德6552 (第一批)		接收日期 Receiving Date (適用於客戶圖則)											
圖則編號 Project No: J-857		月											
		日											
分發予 Distributed To		發出日期 Issued Date											
	年	22	22	22	22	22	22	22	22	22	22	22	22
	月	2	3	4	4	4	4	5	5	5	5	6	
	日	15	21	6	12	21	26	9	10	22	27	2	

圖則編號 Drg. No.	圖則名稱 Drawing Title	修訂編號 Revision No.											
X86048-P01	铝料加工图	-	A	B		-	C						
X86048-P02	铝料加工图	-	A	B		-	C						
X86048-P03	铝料加工图	-	A	B		-	C						
X86048-P04	铝料加工图	-	A	B		-	C						
X86048-P05	铝料加工图	-	A	B		-	C						
X86048-P06	铝料加工图	-	A	B		-	C						
X86048-P07	铝料加工图	-	A	B		-	C						
X86048-P08	铝料加工图	-	A	B		-	C						
X86048-P09	铝料加工图	-	A	B		-	C						
X86048-P10	铝料加工图	-	A	B		-							
X86048-P11	铝料加工图	-	A	B		-							
X86049-P01	铝料加工图	-	A	-		-	B		C				
X86049-P02	铝料加工图	-	A	B		-	C		D				
X86049-P03	铝料加工图	-	A	-		-	B		C				
X86049-P04	铝料加工图	-	A	-	B	-	C		C				
X86049-P05	铝料加工图	-	A	-		-	B		C				
X86049-P06	铝料加工图	-	A	-		-	B		C				
X86049-P07	铝料加工图	-	A	-	B	-	C						
X86049-P08	铝料加工图	-	A	-	B	-	C		C				
X86049-P09	铝料加工图	-	A	B	C	-	D						
X86049-P10	铝料加工图	-	A		C	-							
X86049-P11	铝料加工图	-	A	B	C	-							
X86049-P12	铝料加工图	-	A			-	B						
X86049-P13	铝料加工图	-	A		C	-							
X86049-P14	铝料加工图	-	A			-							
X86049-P15	铝料加工图	-	A	B		-	C		D				
X86050-P01	铝料加工图	-	A	B		-	C						

圖則登記表
DRAWING REGISTER

工程名稱 Project Title: 香港啟德6552 (第一批)		接收日期 Receiving Date (適用於客戶圖則)											
圖則編號 Project No: J-857		月											
		日											
分發予 Distributed To		發出日期 Issued Date											
	年	22	22	22	22	22	22	22	22	22	22	22	22
	月	2	3	4	4	4	4	5	5	5	5	6	
	日	15	21	6	12	21	26	9	10	22	27	2	

圖則編號 Drg. No.	圖則名稱 Drawing Title	修訂編號 Revision No.											
X86050-P02	铝料加工图	-	A	B		-	C						
X86050-P03	铝料加工图	-	A	B		-	C						
X86050-P04	铝料加工图	-	A	B		-	C						
X86050-P05	铝料加工图	-	A	B		-	C						
X86050-P06	铝料加工图	-	A	B		-	C						
X86050-P07	铝料加工图	-	A	B		-	C						
X86050-P08	铝料加工图	-	A	B		-	C						
X86050-P09	铝料加工图	-	A	B		-	-						
X86050-P10	铝料加工图	-	A	B		-	-						
X86051-P01	铝料加工图	-	A	B		-	-						
X86051-P02	铝料加工图	-	A	B		-	-						
X86051-P03	铝料加工图	-	A	B		-	-						
X86051-P04	铝料加工图	-	A	B		-	-						
X86051-P05	铝料加工图	-	A	B	C	-	-						
X86051-P06	铝料加工图	-	A	B		-	-						
X86051-P07	铝料加工图	-	A	B	C	-	-						
X86051-P08	铝料加工图	-	A	B	C	-	-						
X86051-P09	铝料加工图	-	A	B	C	-	-						
X86051-P10	铝料加工图	-	A	B	C	-	-						
X86051-P11	铝料加工图	-	A	B	C	-	-						
X86051-P12	铝料加工图	-	A	B		-	-						
X86051-P13	铝料加工图	-	-	A	C	-	-						
X86052-P01	铝料加工图	-	A	B		-	-						
X86052-P02	铝料加工图	-	A	B		-	-						
X86052-P03	铝料加工图	-	A	B		-	-						
X86052-P04	铝料加工图	-	A	B		-	-						
X86052-P05	铝料加工图	-	A	B		-	-						
X86052-P06	铝料加工图	-	A	B		-	-						
X86052-P07	铝料加工图	-	A	B		-	-						

圖則登記表
DRAWING REGISTER

工程名稱 Project Title: 香港啟德6552 (第一批)		接收日期 Receiving Date (適用於客戶圖則)											
圖則編號 Project No: J-857		月											
		日											
分發予 Distributed To		發出日期 Issued Date											
	年	22	22	22	22	22	22	22	22	22	22	22	22
	月	2	3	4	4	4	4	5	5	5	5	6	
	日	15	21	6	12	21	26	9	10	22	27	2	

圖則編號 Drg. No.	圖則名稱 Drawing Title	修訂編號 Revision No.											
X86052-P08	铝料加工图	-	A	B		-	-						
X86052-P09	铝料加工图	-	A	B		-	-						
X86053-P01	铝料加工图	-	A	B		-	-						
X86053-P02	铝料加工图	-	A	B		-	-						
X86054-P01	铝料加工图	-	A	B		-	C						
X86054-P02	铝料加工图	-	A	B		-	C						
X86055-P01	铝料加工图	-	A	B		-	C						
X86055-P02	铝料加工图	-	A	B		-	C						
X86055-P03	铝料加工图	-	A	B		-	C						
X86055-P04	铝料加工图	-	A	B		-	C				D		
X86055-P05	铝料加工图	-	A	B		-	C				D		
X86055-P06	铝料加工图	-	A	B		-	C						
X86055-P07	铝料加工图	-	A	B		-	C				D		
X86055-P08	铝料加工图	-	A	B		-	C				D		
X86055-P09	铝料加工图	-	A	B		-	C						
X86055-P10	铝料加工图	-	A	B		-	C						
X86055-P11	铝料加工图	-	A	B		-	C						
X86055-P12	铝料加工图	-	A	B		-	C						
X86055-P13	铝料加工图	-	A	B		-	C						
X86055-P14	铝料加工图	-	A	B		-	C						
X86055-P15	铝料加工图	-	A	B	C	-	D						
X86055-P16	铝料加工图	-	A	B	C	-	D						
X86055-P17	铝料加工图	-	A	B	C	-	D						
X86055-P18	铝料加工图	-	A	B	C	-	D						
X86055-P19	铝料加工图	-	A	B	C	-	D						
X86055-P20	铝料加工图	-	A	B	C	-	D						
X86055-P21	铝料加工图	-	A	B		-	C						

圖則登記表
DRAWING REGISTER

工程名稱 Project Title: 香港啟德6552 (第一批)		接收日期 Receiving Date (適用於客戶圖則)											
圖則編號 Project No: J-857		月											
		日											
分發予 Distributed To		發出日期 Issued Date											
	年	22	22	22	22	22	22	22	22	22	22	22	22
	月	2	3	4	4	4	4	5	5	5	5	6	
	日	15	21	6	12	21	26	9	10	22	27	2	

圖則編號 Drg. No.	圖則名稱 Drawing Title	修訂編號 Revision No.											
X86055-P22	铝料加工图	-	A	B		-	C						
X86055-P23	铝料加工图	-	A	B		-	C						
X86055-P24	铝料加工图	-	A	B		-	C						
X86055-P25	铝料加工图	-	A	B		-	C						
X86055-P26	铝料加工图	-	A	B		-	C						
X86055-P27	铝料加工图	-	A	B		-	C						
X86055-P28	铝料加工图	-	A	B		-	C						
X86055-P29	铝料加工图	-	A	B		-	C						
X86055-P30	铝料加工图	-	A	B		-	C						
X86055-P31	铝料加工图	-	A	B		-	C						
X86055-P32	铝料加工图	-	A	B	C	-	D						
X86055-P33	铝料加工图	-	A	B	C	-	D						
X86055-P34	铝料加工图	-	A	B	C	-	D			E			
X86055-P35	铝料加工图	-	A	B	C	-	D			E			
X86055-P36	铝料加工图	-	A	B	C	-	D						
X86055-P37	铝料加工图	-	A	B	C	-	D			E			
X86055-P38	铝料加工图	-	A	B	C	-	D			E			
X86055-P39	铝料加工图	-	A	B	C	-	D						
X86055-P40	铝料加工图	-	A	B	C	-	D						
X86055-P41	铝料加工图	-	A	B	C	-	-						
X86055-P42	铝料加工图	-	A	B	C	-	-						
X86055-P43	铝料加工图	-	A	B	C	-	-						
X86055-P44	铝料加工图	-	A	B	C	-	-			D			
X86055-P45	铝料加工图	-	A	B	C	-	-			D			
X86055-P46	铝料加工图	-	A	B	C	-	-						
X86055-P47	铝料加工图	-	A	B	C	-	-			D			

圖則登記表
DRAWING REGISTER

工程名稱 Project Title: 香港啟德6552 (第一批)		接收日期 Receiving Date (適用於客戶圖則)											
圖則編號 Project No: J-857		月											
		日											
分發予 Distributed To		發出日期 Issued Date											
		年	22	22	22	22	22	22	22	22	22	22	22
		月	2	3	4	4	4	4	5	5	5	5	6
		日	15	21	6	12	21	26	9	10	22	27	2

圖則編號 Drg. No.	圖則名稱 Drawing Title	修訂編號 Revision No.											
		-	A	B	C	-	-			D			
X86055-P48	铝料加工图	-	A	B	C	-	-						
X86055-P49	铝料加工图	-	A	B	C	-	-						
X86055-P50	铝料加工图	-	A	B	C	-	-						
X86056-P01	铝料加工图	-	A	B		-	C		D				
X86056-P02	铝料加工图	-	A	B		-	C		D				
X86056-P03	铝料加工图	-	A	B		-	C		D	E			
X86056-P04	铝料加工图	-	A	B		-	C		D	E			
X86056-P05	铝料加工图	-	A	B	C	-	D		D				
X86056-P06	铝料加工图	-	A	B	C	-	D		D				
X86056-P07	铝料加工图	-	A	B	C	-	D		D				
X86056-P08	铝料加工图	-	A	B	C	-	D		D				
X86056-P09	铝料加工图	-	A	B	C	-	D		D				
X86056-P10	铝料加工图	-	A	B	C	-	D		D				
X86056-P11	铝料加工图	-	A	B		-	C		D				
X86056-P12	铝料加工图	-	A	B		-	C		D				
X86056-P13	铝料加工图	-	A	B		-	C		D				
X86056-P14	铝料加工图	-	A	B		-	C		D				
X86056-P15	铝料加工图	-	A	B		-	C		D				
X86056-P16	铝料加工图	-	A	B		-	C		D				
X86056-P17	铝料加工图	-	A	B		-	C						
X86056-P19	铝料加工图	-	A	B		-	C		D				
X86056-P20	铝料加工图	-	A	B		-	C						
X86056-P21	铝料加工图	-	A	B		-	C		D				
X86056-P22	铝料加工图	-	A	B		-	C		D				
X86056-P23	铝料加工图	-	A	B		-	C						
X86056-P24	铝料加工图	-	A	B		-	C			D			

圖則登記表
DRAWING REGISTER

工程名稱 Project Title: 香港啟德6552 (第一批)		接收日期 Receiving Date (適用於客戶圖則)											
圖則編號 Project No: J-857		月 日											
分發予 Distributed To		發出日期 Issued Date											
		年	22	22	22	22	22	22	22	22	22	22	22
		月	2	3	4	4	4	4	5	5	5	5	6
		日	15	21	6	12	21	26	9	10	22	27	2

圖則編號 Drg. No.	圖則名稱 Drawing Title	修訂編號 Revision No.											
X86056-P25	铝料加工图	-	A	B		-	C			D			
X86056-P26	铝料加工图	-	A	B		-	C						
X86056-P27	铝料加工图	-	A	B		-	-						
X86056-P28	铝料加工图	-	A	B		-	-						
X86056-P29	铝料加工图	-	A	B		-	-			C			
X86056-P30	铝料加工图	-	A	B		-	-			C			
X86056-P31	铝料加工图	-	A	B		-	C						
X86056-P32	铝料加工图	-	A	B		-	C						
X86056-P33	铝料加工图	-	A	B		-	C						
X86056-P34	铝料加工图	-	A	B		-	-						
X86056-P35	铝料加工图	-	A	B		-	-						
X86056-P36	铝料加工图	-	A	B		-	-						
X86056-P37	铝料加工图	-	A	B		-	-						
X86056-P38	铝料加工图	-	A	B		-	-						
X86056-P39	铝料加工图	-	A	B		-	C			D			
X86056-P40	铝料加工图	-	A	B		-	C			D			
X86056-P41	铝料加工图	-	A	B		-	C			D			
X86056-P42	铝料加工图	-	-	A		-							
X86057-P01	铝料加工图	-	A	B		-	C						
X86057-P02	铝料加工图	-	A	B		-	C						
X86057-P03	铝料加工图	-	A	B		-	C						
X86057-P04	铝料加工图	-	A	B		-	C						
X86057-P05	铝料加工图	-	A	B		-	C						
X86057-P06	铝料加工图	-	A	B		-							
X86057-P07	铝料加工图	-	A	B		-							
X86057-P08	铝料加工图	-	A	B		-							
X86058-P01	铝料加工图	-	A	B		-	C						

圖則登記表
DRAWING REGISTER

工程名稱 Project Title: 香港啟德6552 (第一批)		接收日期 Receiving Date (適用於客戶圖則)											
圖則編號 Project No: J-857		月											
		日											
分發予 Distributed To		發出日期 Issued Date											
	年	22	22	22	22	22	22	22	22	22	22	22	22
	月	2	3	4	4	4	4	5	5	5	5	6	
	日	15	21	6	12	21	26	9	10	22	27	2	

圖則編號 Drg. No.	圖則名稱 Drawing Title	修訂編號 Revision No.											
X86058-P02	铝料加工图	-	A	B		-	C						
X86058-P03	铝料加工图	-	A	B		-	C						
X86058-P04	铝料加工图	-	A	B		-							
X86058-P05	铝料加工图	-	A	B		-							
X86075-P01	铝料加工图	-	A			-							
X86075-P02	铝料加工图	-	A			-							
X86075-P03	铝料加工图	-	A		C	-					D		
X86075-P04	铝料加工图	-	A			-					D		
X86075-P05	铝料加工图	-	A			-							
X86075-P06	铝料加工图	-	A		C	-							
X86075-P07	铝料加工图	-	A			-							
X86075-P08	铝料加工图	-	A		C	-							
X86075-P09	铝料加工图	-	A			-							
X86075-P10	铝料加工图	-	A		C	-							
X86075-P11	铝料加工图	-	A			-					D		
X86075-P12	铝料加工图	-	A		C	-							
X86075-P13	铝料加工图	-	A		C	-							
X86075-P14	铝料加工图	-	A			-							
X86075-P15	铝料加工图	-	A			-							
X86075-P16	铝料加工图	-	A			-							
X86075-P17	铝料加工图	-	A			-					D		
X86075-P18	铝料加工图	-	A			-							
X86075-P19	铝料加工图	-	A			-							
X86075-P20	铝料加工图	-	A			-					D		
X86075-P22	铝料加工图	-	A			-							
X86075-P23	铝料加工图	-	-	A		-							
X86076-P01	铝料加工图	-	A	B		-					D		
X86076-P02	铝料加工图	-	A	B		-					D		
X86076-P03	铝料加工图	-	A	B		-					D		

圖則登記表
DRAWING REGISTER

工程名稱 Project Title: 香港啟德6552 (第一批)		接收日期 Receiving Date (適用於客戶圖則)											
圖則編號 Project No: J-857		月											
		日											
分發予 Distributed To		發出日期 Issued Date											
	年	22	22	22	22	22	22	22	22	22	22	22	22
	月	2	3	4	4	4	4	5	5	5	5	6	
	日	15	21	6	12	21	26	9	10	22	27	2	

圖則編號 Drg. No.	圖則名稱 Drawing Title	修訂編號 Revision No.											
X86076-P04	铝料加工图	-	A	B		-						D	
X86078-P01	铝料加工图	-	A			-						D	
X86086-P01	铝料加工图	-	A	-		-	B						
X86086-P02	铝料加工图	-	A			-							
X86086-P03	铝料加工图	-	A	-		-	B						
X86086-P04	铝料加工图	-	A			-							
X86086-P05	铝料加工图	-	A			-							
X86086-P06	铝料加工图	-	A	-		-	B						
X86086-P07	铝料加工图	-	A	-		-	B						
X86086-P08	铝料加工图	-	A	-		-	B						
X86086-P09	铝料加工图	-	A	-		-	B						
X86086-P10	铝料加工图	-	A	-	B	-	C						
X86086-P11	铝料加工图	-	A	-	B	-	C						
X86086-P12	铝料加工图	-	A	-	B	-	C						
X86086-P13	铝料加工图	-	A	-	B	-	C						
X86086-P14	铝料加工图	-	A	-		-	B						
X86086-P15	铝料加工图	-	A	-		-	B						
X86086-P16	铝料加工图	-	A			-							
X86086-P17	铝料加工图	-	A			-							
X86086-P18	铝料加工图	-	A	-		-	B						
X86086-P19	铝料加工图	-	A	-		-	B						
X86086-P20	铝料加工图	-	A	-		-	B						
X86086-P21	铝料加工图	-	A	-		-	B						
X86088-P01	铝料加工图	-	A	B		-						D	
X86088-P02	铝料加工图	-	A			-							
X86088-P03	铝料加工图	-	A			-							
X86088-P04	铝料加工图	-	A			-							

圖則登記表
DRAWING REGISTER

工程名稱 Project Title: 香港啟德6552 (第一批)		接收日期 Receiving Date (適用於客戶圖則)												
圖則編號 Project No: J-857		月 日												
分發予 Distributed To			發出日期 Issued Date											
年	22		22	22	22	22	22	22	22	22	22	22	22	
月	2	3	4	4	4	4	5	5	5	5	6			
日	15	21	6	12	21	26	9	10	22	27	2			

圖則編號 Drg. No.	圖則名稱 Drawing Title	修訂編號 Revision No.									
X86088-P05	铝料加工图	-	A			-					
X86089-P01	铝料加工图	-	A	B		-				D	
X86090-P01	铝料加工图	-	A			-					
X86101-P01	铝料加工图	-	A			-					
X86101-P02	铝料加工图	-	A			-					
X86101-P04	铝料加工图	-	A			-					
X86101-P05	铝料加工图	-	A			-					
X86101-P06	铝料加工图	-	A			-					
X86151-P01	铝料加工图	-	A			-					
X86151-P01R	铝料加工图	-	A			-					
X86151-P03	铝料加工图	-	A			-					
X86151-P10L	铝料加工图	-	A			-					
X86151-P10R	铝料加工图	-	A			-					
X86152-P01	铝料加工图	-	A			-					
X86152-P01R	铝料加工图	-	A			-					
X86152-P03	铝料加工图	-	A			-					
X86166-P01	铝料加工图	-	A			-					
D19450-001-001	铝料加工图	-	A			-					
D19450-001-041	铝料加工图	-	A			-					
D19450-001-051	铝料加工图	-	A			-					
D19450-001-A01	铝料加工图	-	A			-					
D19450-001-A61	铝料加工图	-	A			-					
D19450-001-A71	铝料加工图	-	A			-					
X86080-001-001	铝料加工图	-	A			-					
X86080-001-031	铝料加工图	-	A			-					
X86080-001-041	铝料加工图	-	A			-					

圖則登記表
DRAWING REGISTER

工程名稱 Project Title: 香港啟德6552 (第一批)		接收日期 Receiving Date (適用於客戶圖則)											
圖則編號 Project No: J-857		月											
		日											
分發予 Distributed To		發出日期 Issued Date											
	年	22	22	22	22	22	22	22	22	22	22	22	22
	月	2	3	4	4	4	4	5	5	5	5	6	
	日	15	21	6	12	21	26	9	10	22	27	2	

圖則編號 Drg. No.	圖則名稱 Drawing Title	修訂編號 Revision No.											
X86080-001-051	铝料加工图	-	A			-							
X86081-001-001	铝料加工图	-	A			-							
X86081-001-021	铝料加工图	-	A			-							
X86081-001-041	铝料加工图	-	A			-							
X86081-001-051	铝料加工图	-	A			-							
X86081-001-055	铝料加工图	-	A		B	-							
X86081-001-061	铝料加工图	-	A			-							
X86081-001-063	铝料加工图	-	A			-							
X86081-001-071	铝料加工图	-	A		B	-							
X86105-001-001	铝料加工图	-	A			-							
X86105-001-031	铝料加工图	-	A			-							
X86105-001-041	铝料加工图	-	A		B	-							
X86105-001-051	铝料加工图	-	A			-							
X86144-001-001	铝料加工图	-	A			-							
X86144-001-021	铝料加工图	-	A			-							
X86144-001-041	铝料加工图	-	A			-							
X86144-001-051	铝料加工图	-	A		B	-							
X86144-001-055	铝料加工图	-	A			-							
X86144-001-061	铝料加工图	-	A			-							
X86144-001-063	铝料加工图	-	A			-							
X86144-001-071	铝料加工图	-	A			-							
L061-001	铝料加工图	-	A			-							
L061-002	铝料加工图	-	A			-							
X86071-101	铝料加工图	-	A		B	-							
X86071-102	铝料加工图	-	A			-							
X86071-P01	铝料加工图	-	A	B		-	C						

圖則登記表
DRAWING REGISTER

工程名稱 Project Title: 香港啟德6552 (第一批)		接收日期 Receiving Date (適用於客戶圖則)											
編號 Project No: J-857		月											
		日											
分發予 Distributed To		發出日期 Issued Date											
	年	22	22	22	22	22	22	22	22	22	22	22	22
	月	2	3	4	4	4	4	5	5	5	5	6	
	日	15	21	6	12	21	26	9	10	22	27	2	

圖則編號 Drg. No.	圖則名稱 Drawing Title	修訂編號 Revision No.											
X86071-P02	铝料加工图	-	A	B		-	C						
X86071-P02R	铝料加工图	-	A	B		-	C						
X86071-P03	铝料加工图	-	A	B	C	-	D						
X86071-P03R	铝料加工图	-	A	B		-	C						
X86071-P04	铝料加工图	-	A	B		-	C						
X86071-P05	铝料加工图	-	A	B		-	C						
X86071-P05R	铝料加工图	-	A	B		-	C						
X86071-P11	铝料加工图	-	A	B		-	C						
X86071-P12	铝料加工图	-	A	B		-	C						
X86071-P12R	铝料加工图	-	A	B		-	C						
X86071-P13	铝料加工图	-	A	B		-	C						
X86071-P13R	铝料加工图	-	A	B		-	C						
X86071-P14	铝料加工图	-	A	B		-	C						
X86071-P15	铝料加工图	-	A	B		-	C						
X86071-P16	铝料加工图	-	A	B		-	C						
X86071-P17	铝料加工图	-	A	B		-	C						
X86071-P18	铝料加工图	-	A	B		-	C						
X86071-P19	铝料加工图	-	A	B		-	C						
X86071-P20	铝料加工图	-	A	B		-	C						
X86071-P21	铝料加工图	-	A	B		-	C						
X86071-P22	铝料加工图	-	A	B		-	C						
X86071-P23	铝料加工图	-	A	B		-	C						
X86071-P24	铝料加工图	-	A	B		-	C						
X86071-P25	铝料加工图	-	A	B		-	C						
X86074-P01	铝料加工图	-	A	-		-	B						
X86074-P01R	铝料加工图	-	A	-		-	B						
X86074-P11	铝料加工图	-	A	-		-	B						
X86074-P11R	铝料加工图	-	A	-		-	B						

圖則登記表
DRAWING REGISTER

工程名稱 Project Title: 香港啟德6552 (第一批)		接收日期 Receiving Date (適用於客戶圖則)													
編號 Project No: J-857		月	日												
分發予 Distributed To				發出日期 Issued Date											
				年	22	22	22	22	22	22	22	22	22	22	22
				月	2	3	4	4	4	4	5	5	5	5	6
				日	15	21	6	12	21	26	9	10	22	27	2

圖則編號 Drg. No.	圖則名稱 Drawing Title	修訂編號 Revision No.									
X86079-001	铝料加工图	-	A			-					
X86079-002	铝料加工图	-	A			-					
X86079-003	铝料加工图	-	A			-					
X86079-004	铝料加工图	-	A			-					
X86079-005	铝料加工图	-	A			-					
X86079-006	铝料加工图	-	A			-					
X86079-007	铝料加工图	-	A			-					
X86079-008	铝料加工图	-	A			-					
X86083-001	铝料加工图	-	A			-					
X86083-002	铝料加工图	-	A			-					
X86084-P01	铝料加工图	-	A	B		-					
X86084-P02	铝料加工图	-	A	B		-					
X86085-001	铝料加工图	-	A	B		-					
X86091-001	铝料加工图	-	A			-					
X86091-002	铝料加工图	-	A			-					
X86092-001	铝料加工图	-	A			-					
X86093-001	铝料加工图	-	A			-					
X86095-001	铝料加工图	-	A			-					
X86095-002	铝料加工图	-	A			-					
X86097-001	铝料加工图	-	A			-					
X86097-002	铝料加工图	-	A			-					
X86097-003	铝料加工图	-	A			-					
X86097-004	铝料加工图	-	A			-					
X86100-001	铝料加工图	-	A			-					
X86101-001-001	铝料加工图	-	A			-					
X86101-001-055	铝料加工图	-	A			-					
X86101-001-071	铝料加工图	-	A			-					
X86104-001	铝料加工图	-	A			-					

圖則登記表
DRAWING REGISTER

工程名稱 Project Title: 香港啟德6552 (第一批)		接收日期 Receiving Date (適用於客戶圖則)											
圖則編號 Project No: J-857		月											
		日											
分發予 Distributed To		發出日期 Issued Date											
	年	22	22	22	22	22	22	22	22	22	22	22	22
	月	2	3	4	4	4	4	5	5	5	5	6	
	日	15	21	6	12	21	26	9	10	22	27	2	

圖則編號 Drg. No.	圖則名稱 Drawing Title	修訂編號 Revision No.											
X86104-002	铝料加工图	-	A			-							
X86142-P01	铝料加工图	-	A	B		-							
X86145-P01	铝料加工图	-	A	B		-	C						
X86145-P02	铝料加工图	-	A	B		-	C						
X86145-P03	铝料加工图	-	A	B		-	C						
X86059-001-001	铝料加工图	-	A			-							
X86059-001-060	铝料加工图	-	A			-							
X86059-001-060a	铝料加工图	-	A			-							
X86059-001-065	铝料加工图	-	A			-							
X86059-001-071	铝料加工图	-	A			-							
X86059-001-090	铝料加工图	-	A			-							
X86059-001-095	铝料加工图	-	A			-							
X86059-001-096	铝料加工图	-	A			-							
X86059-001-101	铝料加工图	-	A	B		-							
X86059-001-160	铝料加工图	-	A			-							
X86059-001-A01	铝料加工图	-	A			-							
X86059-001-A11	铝料加工图	-	A			-							
X86059-001-A22	铝料加工图	-	A			-							
X86059-001-B01	铝料加工图	-	A			-							
X86059-001-B11	铝料加工图	-	A			-							
X86059-001-B21	铝料加工图	-	A			-							
X86059-001-B31	铝料加工图	-	A			-							
X86059-001-Z01	铝料加工图	-	A			-							
X86059-001-Z10	铝料加工图	-	A			-							
X86059-001-Z21	铝料加工图	-	A			-							
X86059-001-Z21a	铝料加工图	-	A			-							

圖則登記表
DRAWING REGISTER

工程名稱 Project Title		接收日期 Receiving Date (適用於客戶圖則)										
香港啟德6552 (第一批)		月										
編號 Project No: J-857		日										
分發予 Distributed To			發出日期 Issued Date									
	年	22	22	22	22	22	22	22	22	22	22	22
	月	2	3	4	4	4	4	5	5	5	5	6
	日	15	21	6	12	21	26	9	10	22	27	2

圖則編號 Drg. No.	圖則名稱 Drawing Title	修訂編號 Revision No.										
X86059-001-Z25	铝料加工图	-	A			-						
X86059-001-Z30	铝料加工图	-	A			-						
X86060-001-001	铝料加工图	-	A	B		-	C					
X86060-001-031	铝料加工图	-	A	B		-	C					
X86060-001-061	铝料加工图	-	A	B		-	C					
X86060-001-080	铝料加工图	-	A	B		-	C					
X86060-001-090	铝料加工图	-	A	B		-	C					
X86060-001-101	铝料加工图	-	A	B		-	C					
X86060-001-110	铝料加工图	-	A	B		-	C					
X86060-001-131	铝料加工图	-	A	B		-	C					
X86060-001-141	铝料加工图	-	A	B		-	C					
X86060-001-145	铝料加工图	-	A	B		-	C					
X86060-001-146	铝料加工图	-	A	B		-	C					
X86060-001-148	铝料加工图	-	A	B		-	C					
X86060-001-149	铝料加工图	-	A	B		-	C					
X86060-001-151	铝料加工图	-	A	B		-	C					
X86060-001-157	铝料加工图	-	A	B		C	D					
X86060-001-161	铝料加工图	-	A	B		C	D					
X86060-001-165	铝料加工图	-	A	B		C	D					
X86060-001-171	铝料加工图	-	A	B		C	D					
X86060-001-A01	铝料加工图	-	A	B		C	C					
X86060-001-A10	铝料加工图	-	A	B		C	C					
X86060-001-A11	铝料加工图	-	A	B		C	C					
X86060-001-A51	铝料加工图	-	A	B		C	C					
X86060-001-A52	铝料加工图	-	A	B		C	C					
X86060-001-B01	铝料加工图	-	A	B		C	C					

接收日期 Receiving Date (適用於客戶圖則)

工程名稱	Project Title	香港啟德6552 (第一批)
編號	Project No:	J-857

[illegible]

分發予 Distributed To				發出日期 Issued Date								
	年	22	22	22	22	22	22	22	22	22	22	22
	月	2	3	4	4	4	4	5	5	5	5	6
	日	15	21	6	12	21	26	9	10	22	27	2

圖則編號 Drg. No.	圖則名稱 Drawing Title
X86060-001-B11	铝料加工图
X86060-001-B51	铝料加工图
X86061-001-001	铝料加工图
X86061-001-040	铝料加工图
X86061-001-041	铝料加工图
X86061-001-051	铝料加工图
X86061-001-061	铝料加工图
X86061-001-065	铝料加工图
X86061-001-101	铝料加工图
X86061-001-131	铝料加工图
X86061-001-151	铝料加工图
X86061-001-155	铝料加工图
X86061-001-161	铝料加工图
X86061-001-171	铝料加工图
X86061-001-176	铝料加工图
X86062-001-001	铝料加工图
X86062-001-011	铝料加工图
X86062-001-021	铝料加工图
X86062-001-025	铝料加工图
X86062-001-051	铝料加工图
X86062-001-057	铝料加工图
X86062-001-061	铝料加工图
X86063-001-001	铝料加工图
X86063-001-011	铝料加工图
X86063-001-021	铝料加工图
X86063-001-025	铝料加工图

[illegible]

圖則登記表
DRAWING REGISTER

工程名稱 Project Title: 香港啟德6552 (第一批)		接收日期 Receiving Date (適用於客戶圖則)													
圖則編號 Project No: J-857		月	日												
分發予 Distributed To				發出日期 Issued Date											
				年	22	22	22	22	22	22	22	22	22	22	22
				月	2	3	4	4	4	4	5	5	5	5	6
				日	15	21	6	12	21	26	9	10	22	27	2

圖則編號 Drg. No.	圖則名稱 Drawing Title	修訂編號 Revision No.									
X86063-001-051	铝料加工图	-	A	B							
X86063-001-057	铝料加工图	-	A	B							
X86063-001-061	铝料加工图	-	A	B							
X86064-001-001	铝料加工图	-	A	B							
X86064-001-011	铝料加工图	-	A	B							
X86064-001-021	铝料加工图	-	A	B							
X86064-001-025	铝料加工图	-	A	B							
X86064-001-031	铝料加工图	-	A	B							
X86064-001-032	铝料加工图	-	A	B							
X86065-001-001	铝料加工图	-	A								
X86065-001-021	铝料加工图	-	A	B							
X86065-001-025	铝料加工图	-	A								
X86065-001-031	铝料加工图	-	A								
X86065-001-035	铝料加工图	-	A								
X86066-001-001	铝料加工图	-	A								
X86066-001-011	铝料加工图	-	A								
X86066-001-021	铝料加工图	-	A								
X86066-001-025	铝料加工图	-	A								
X86066-001-031	铝料加工图	-	A	B							
X86066-001-035	铝料加工图	-	A	B							
X86067-001-001	铝料加工图	-	A								
X86067-001-016	铝料加工图	-	A								
X86067-001-018	铝料加工图	-	A	B							
X86067-001-021	铝料加工图	-	A								
X86067-001-025	铝料加工图	-	A								
X86069-001	铝料加工图	-	A	B							

圖則登記表
DRAWING REGISTER

工程名稱 Project Title: 香港啟德6552 (第一批)		接收日期 Receiving Date (適用於客戶圖則)									
圖則編號 Project No: J-857		月									
		日									

分發予 Distributed To		發出日期 Issued Date										
	年	22	22	22	22	22	22	22	22	22	22	22
	月	2	3	4	4	4	4	5	5	5	5	6
	日	15	21	6	12	21	26	9	10	22	27	2

圖則編號 Drg. No.	圖則名稱 Drawing Title	修訂編號 Revision No.									
		-	A	B			C				
X86070-001-001	铝料加工图	-	A	B			C				
X86070-001-011	铝料加工图	-	A	B			C				
X86070-001-021	铝料加工图	-	A	B			C				
X86070-001-025	铝料加工图	-	A	B			C				
X86070-001-051	铝料加工图	-	A								
X86070-001-061	铝料加工图	-	A	B							
X86070-001-071	铝料加工图	-	A								
X86070-001-074	铝料加工图	-	A	-			B				
X86070-001-075	铝料加工图	-	A								
X86070-001-078	铝料加工图	-	A								
X86070-001-081	铝料加工图	-	A	-			B				
X86070-001-085	铝料加工图	-	A	-			B				
X86070-001-091	铝料加工图	-	A	-			B				
X86070-001-093	铝料加工图	-	A	B			C				
X86070-001-095	铝料加工图	-	A	B			C	D			
X86070-001-098	铝料加工图	-	A	B			C	D			
X86070-001-101	铝料加工图	-	A	B			C	D			
X86070-001-110	铝料加工图	-	A	B			C	D			
X86070-001-120	铝料加工图	-	A	B			C	D			
X86070-001-130	铝料加工图	-	A	B			C	D			
X86070-001-135	铝料加工图	-	A	B			C	D			
X86070-001-138	铝料加工图	-	A	B			C	D			
X86070-001-A01	铝料加工图	-	A	B			C	D			
X86070-001-A11	铝料加工图	-	A	B			D	D			
X86172-001	铝料加工图	-	A								
X86172-002	铝料加工图	-	A								








圖則登記表
DRAWING REGISTER

工程名稱 Project Title: 香港啟德6552 (第一批) 圖則編號 Project No: J-857		接收日期 Receiving Date (適用於客戶圖則)																								
		月																								
		日																								
分發予 Distributed To														發出日期 Issued Date												
年														22	22	22	22	22	22	22	22	22	22	22	22	22
月														2	3	4	4	4	4	5	5	5	5	6		
日														15	21	6	12	21	26	9	10	22	27	2		



圖則編號 Drg. No.	圖則名稱 Drawing Title
X86172-003	铝料加工图
X86173-001	铝料加工图
X86150-003A	铝料加工图
X86150-003B	铝料加工图
X86150-004A	铝料加工图
X86150-004B	铝料加工图
X86150-040	铝料加工图
X86150-040R	铝料加工图
X86050-P11	铝料加工图

修訂編號 Revision No.											
-	A										
-	A										
-	A		B	-	-						
-											
-											
-											
-											
新增加											









 美特鋁質有限公司 MIDI Aluminium Fabricator Ltd.							工程號	J857	類別		物料號	M1		
修改	A	B	C	採用工廠		地盤	✓	地盘	啟德6552	制圖	李傳鵬	2022-02-11	圖號	CW-005
图纸名称	单元组装图							復核	練松文	2022-02-13	數量	-		
日期	3.18	4.2	4.26	材料颜色	-			材料	-	批准	林仁安	2022-02-15	單件重量	- (KG)

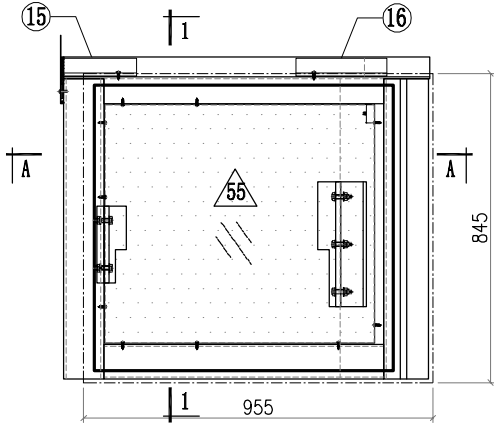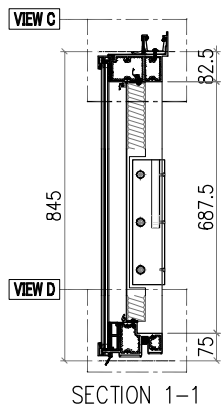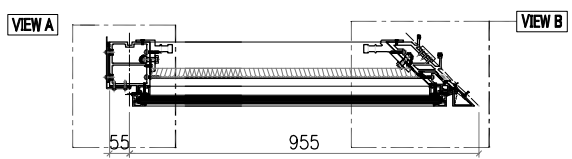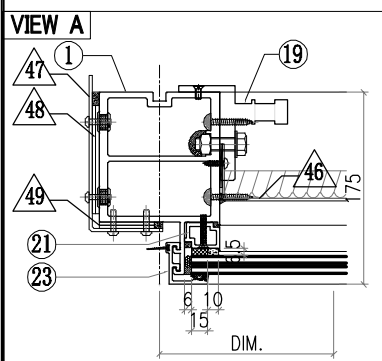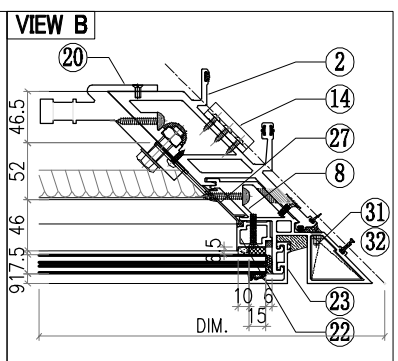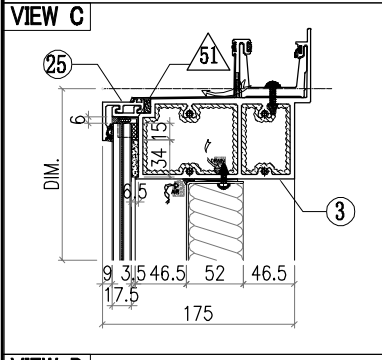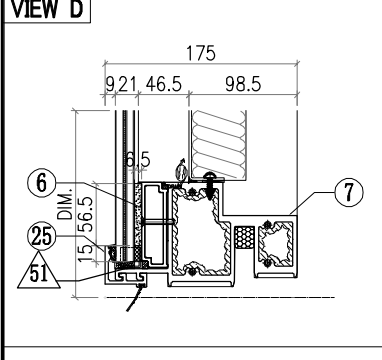	
				SECTION 1-1	
	
	
Notes 1. ALL DIMENSION(S) STATED IN MILLIMETRE 2. VIEW FROM OUTSIDE 3. GLASS 4. 2mm THK. BACK PANEL				<table><tr><th colspan="4">ALUM. EXTRUSION</th></tr><tr><th>ITEM</th><th>FAB. DWG NO.</th><th>LENGTH (mm)</th><th>QTY</th></tr><tr><td>1</td><td>X86056-P11</td><td>821</td><td>1</td></tr><tr><td>2</td><td>X86051-P05</td><td>821</td><td>1</td></tr><tr><td>3</td><td>X86060-001-A10</td><td>992.5</td><td>1</td></tr><tr><td>4</td><td></td><td></td><td></td></tr><tr><td>5</td><td></td><td></td><td></td></tr><tr><td>6</td><td>X86084-P02-56</td><td>828</td><td>1</td></tr><tr><td>7</td><td>X86059-001-A01</td><td>829</td><td>1</td></tr><tr><td>8</td><td>X86075-P07</td><td>821</td><td>1</td></tr><tr><td>9</td><td></td><td></td><td></td></tr><tr><td>10</td><td></td><td></td><td></td></tr><tr><td>11</td><td></td><td></td><td></td></tr><tr><td>12</td><td></td><td></td><td></td></tr><tr><td>13</td><td></td><td></td><td></td></tr><tr><td>14</td><td>X86083-002</td><td>50</td><td>3</td></tr><tr><td>15</td><td>X86079-002</td><td>200</td><td>1</td></tr><tr><td>16</td><td>X86079-003</td><td>250</td><td>1</td></tr><tr><td>17</td><td></td><td></td><td></td></tr><tr><td>18</td><td></td><td></td><td></td></tr><tr><td>19</td><td>X86095-001</td><td>210</td><td>1</td></tr><tr><td>20</td><td>X86097-002</td><td>340</td><td>1</td></tr><tr><td>21</td><td>X86074-P01-01</td><td>713.5</td><td>1</td></tr><tr><td>22</td><td>X86074-P01R-01</td><td>713.5</td><td>1</td></tr><tr><td>23</td><td>X86071-P04-01</td><td>813</td><td>2</td></tr><tr><td>24</td><td></td><td></td><td></td></tr><tr><td>25</td><td>X86071-P01-01</td><td>857</td><td>2</td></tr><tr><td>26</td><td></td><td></td><td></td></tr><tr><td>27</td><td>X86151-P01R</td><td>657</td><td>1</td></tr><tr><td>28</td><td></td><td></td><td></td></tr><tr><td>29</td><td></td><td></td><td></td></tr><tr><td>30</td><td></td><td></td><td></td></tr><tr><td>31</td><td>L044-P01L</td><td>46</td><td>1</td></tr><tr><td>32</td><td>L044-P01R</td><td>46</td><td>1</td></tr><tr><td>33</td><td></td><td></td><td></td></tr><tr><td>34</td><td></td><td></td><td></td></tr><tr><td>35</td><td></td><td></td><td></td></tr></table>				ALUM. EXTRUSION				ITEM	FAB. DWG NO.	LENGTH (mm)	QTY	1	X86056-P11	821	1	2	X86051-P05	821	1	3	X86060-001-A10	992.5	1	4				5				6	X86084-P02-56	828	1	7	X86059-001-A01	829	1	8	X86075-P07	821	1	9				10				11				12				13				14	X86083-002	50	3	15	X86079-002	200	1	16	X86079-003	250	1	17				18				19	X86095-001	210	1	20	X86097-002	340	1	21	X86074-P01-01	713.5	1	22	X86074-P01R-01	713.5	1	23	X86071-P04-01	813	2	24				25	X86071-P01-01	857	2	26				27	X86151-P01R	657	1	28				29				30				31	L044-P01L	46	1	32	L044-P01R	46	1	33				34				35			
ALUM. EXTRUSION	
ITEM	FAB. DWG NO.	LENGTH (mm)	QTY	
1	X86056-P11	821	1	
2	X86051-P05	821	1	
3	X86060-001-A10	992.5	1	
4	
5	
6	X86084-P02-56	828	1	
7	X86059-001-A01	829	1	
8	X86075-P07	821	1	
9	
10	
11	
12	
13	
14	X86083-002	50	3	
15	X86079-002	200	1	
16	X86079-003	250	1	
17	
18	
19	X86095-001	210	1	
20	X86097-002	340	1	
21	X86074-P01-01	713.5	1	
22	X86074-P01R-01	713.5	1	
23	X86071-P04-01	813	2	
24	
25	X86071-P01-01	857	2	
26	
27	X86151-P01R	657	1	
28	
29	
30	
31	L044-P01L	46	1	
32	L044-P01R	46	1	
33	
34	
35	
<table><tr><th colspan="4">OTHERS (ALUM. & G.M.S. PARTS)</th></tr><tr><th>ITEM</th><th>FAB. DWG NO.</th><th>LENGTH (mm)</th><th>QTY</th></tr><tr><td rowspan="2">46</td><td>BST-BY001</td><td></td><td rowspan="2">1</td></tr><tr><td>739X654 (BACK PANEL)</td><td></td></tr><tr><td rowspan="2">47</td><td>AC-061</td><td></td><td rowspan="2">1</td></tr><tr><td>3mm THK. ALUM. PLATE</td><td></td></tr><tr><td rowspan="2">48</td><td>AC-063</td><td></td><td rowspan="2">2</td></tr><tr><td>3mm THK. ALUM. PLATE</td><td></td></tr><tr><td rowspan="2">49</td><td>AC-064</td><td></td><td rowspan="2">2</td></tr><tr><td>3mm THK. ALUM. PLATE</td><td></td></tr><tr><td>50</td><td></td><td></td><td>1</td></tr><tr><td rowspan="2">51</td><td>AC-065</td><td></td><td rowspan="2">4</td></tr><tr><td>1mm THK. ALUM. PLATE</td><td></td></tr><tr><td>52</td><td></td><td></td><td></td></tr><tr><td>53</td><td></td><td></td><td></td></tr><tr><td>54</td><td></td><td></td><td></td></tr><tr><td rowspan="2">55</td><td>GL4-L005</td><td></td><td rowspan="2">1</td></tr><tr><td>817X781 (GLASS)</td><td></td></tr></table>				OTHERS (ALUM. & G.M.S. PARTS)				ITEM	FAB. DWG NO.	LENGTH (mm)	QTY	46	BST-BY001		1	739X654 (BACK PANEL)		47	AC-061		1	3mm THK. ALUM. PLATE		48	AC-063		2	3mm THK. ALUM. PLATE		49	AC-064		2	3mm THK. ALUM. PLATE		50			1	51	AC-065		4	1mm THK. ALUM. PLATE		52				53				54				55	GL4-L005		1	817X781 (GLASS)	
OTHERS (ALUM. & G.M.S. PARTS)	
ITEM	FAB. DWG NO.	LENGTH (mm)	QTY	
46	BST-BY001		1	
	739X654 (BACK PANEL)	
47	AC-061		1	
	3mm THK. ALUM. PLATE	
48	AC-063		2	
	3mm THK. ALUM. PLATE	
49	AC-064		2	
	3mm THK. ALUM. PLATE	
50			1	
51	AC-065		4	
	1mm THK. ALUM. PLATE	
52	
53	
54	
55	GL4-L005		1	
	817X781 (GLASS)	

 美特鋁質有限公司 MIDI Aluminium Fabricator Ltd.							工程號	J857	類別		物料號	M1		
修改	A	B	C	採用工廠		地盤	✓	地盘	啟德6552	制圖	李傳鵬	2022-02-11	圖號	CW-205
日期	3.18	4.2	4.26	材料颜色	-			图纸名称	单元组装图	復核	練松文	2022-02-13	數量	-
								材料	-	批准	林仁安	2022-02-15	單件重量	- (KG)




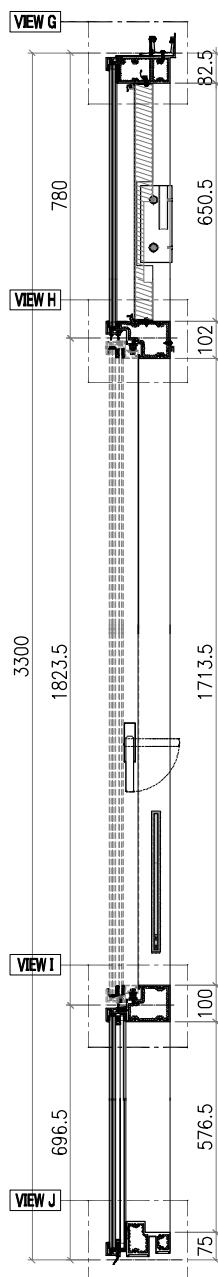
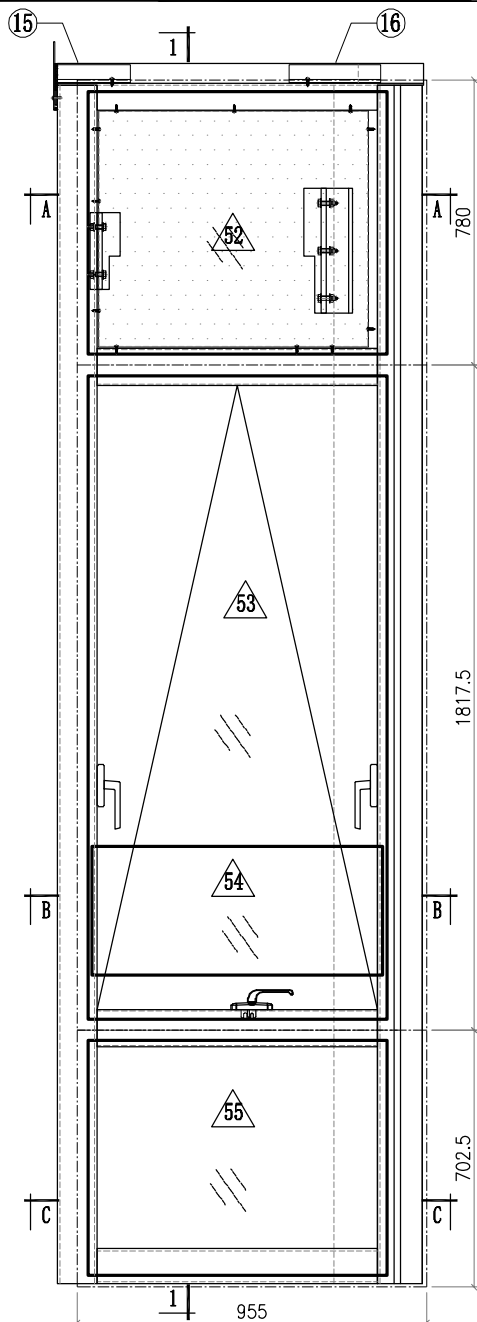


SECTION 1-1

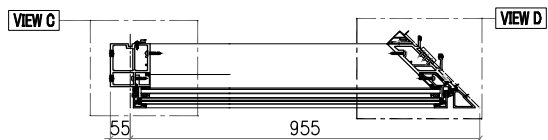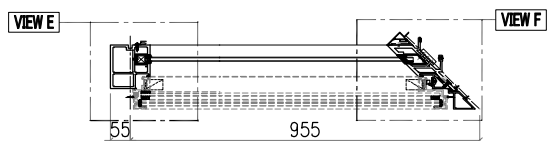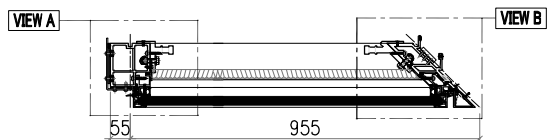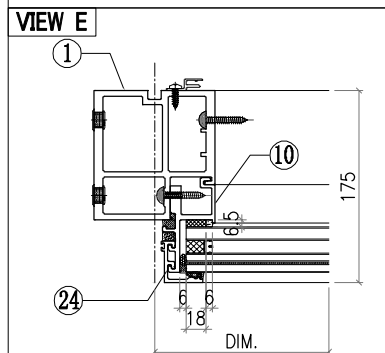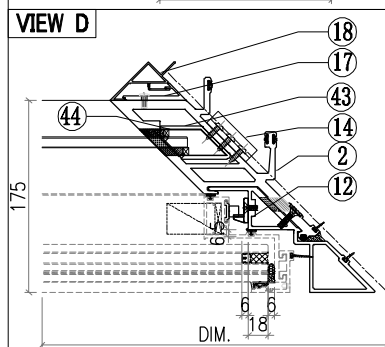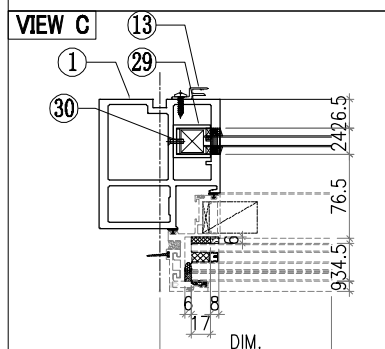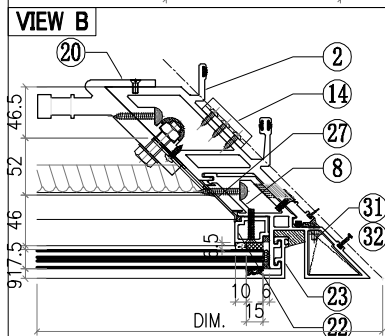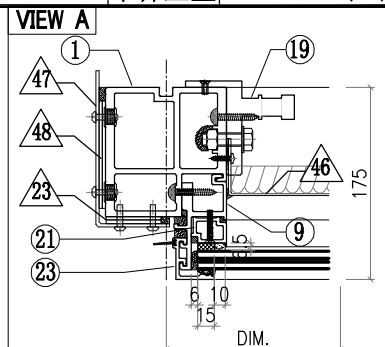

- Notes**
1. ALL DIMENSION(S) STATED IN MILLIMETRE
 2. VIEW FROM OUTSIDE
 3. GLASS
 4. 2mm THK. BACK PANEL





 美特鋁質有限公司 MIDI Aluminium Fabricator Ltd.						工程號	J857	類別		物料號	M1		
						地盘	啟德6552	制圖	李傳鵬	2022-02-11	圖號	CW-205	
修改	A	B	C	採用工廠	地盘	✓	图纸名称	单元组装图	復核	練松文	2022-02-13	數量	-
日期	3.18	4.2	4.26	材料颜色	-		材料	-	批准	林仁安	2022-02-15	單件重量	- (KG)

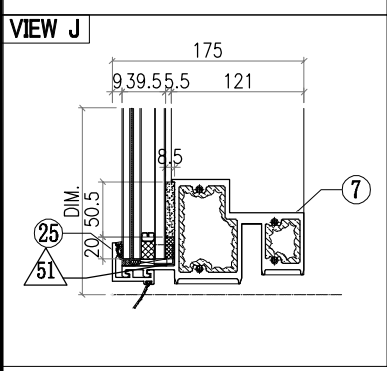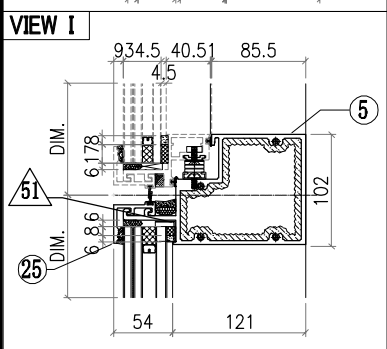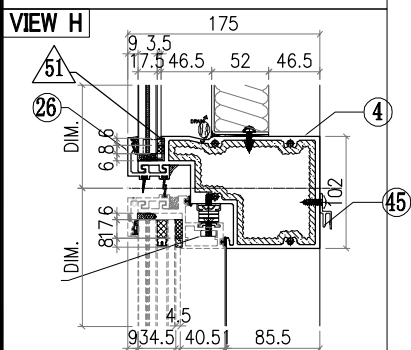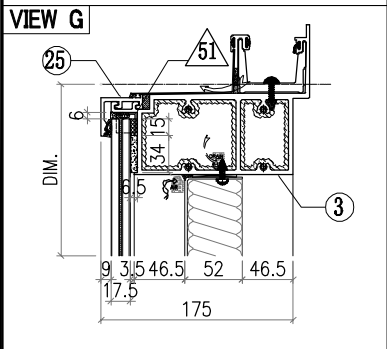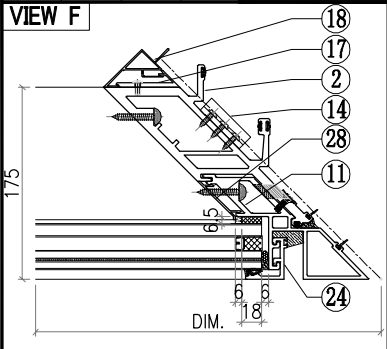

○ALUM. EXTRUSION			
ITEM	FAB. DWG NO.	LENGTH (mm)	QTY
1	X86055-P02	3276	1
2	X86051-P01	3276	1
3	X86060-001-149	992.5	1
4	X86063-001-025	837.5	1
5	X86062-001-025	837.5	1
6			
7	X86059-001-096	837.5	1
8	X86075-P03	3276	1
9	X86086-P01	740.5	1
10	X86086-P02	646	1
11			1
12	X86076-P01	1915.5	1
13	X86101-P01	2250	1
14	X86083-002	50	3
15	X86079-002	200	1
16	X86079-003	250	1
17	X86091-002-01	2350	1
18	X86093-001-01	2350	1
19	X86095-001	210	1
20	X86097-002	340	1
21	X86074-P01-02	706.5	1
22	X86074-P01R-02	706.5	1
23	X86071-P04-02	749.5	2
24	X86071-P04-03	668	2
25	X86071-P01-01	857	3
26	X86145-P01-01	857	1
27	X86151-P02R	650	1
28	X86151-P04	546	1
29	X86078-P01	390	1
30	N525-P01	23	1
31	L044-P01L	46	1
32	L044-P01R	46	1
33			
34			
35			
36			
37			
38			
39			
40			
41			
42			
43	X86166-P01	380	1
44	N525-P02	58.5	1
45	X86101-001-071	647	1








△ OTHERS (ALUM. & G.M.S. PARTS)			
ITEM	FAB. DWG NO.	LENGTH (mm)	QTY
46	BST-CY001		1
	739X646 (BACK PANEL)		
47	AC-061		1
	3mm THK. ALUM. PLATE		
48	AC-063		2
	3mm THK. ALUM. PLATE		
49	AC-064		2
	3mm THK. ALUM. PLATE		
50			
51	AC-065		8
	1mm THK. ALUM. PLATE		
52	GL4-B005		1
	817X718 (GLASS)		
53	AW-A01		1
54	GB-L005		1
	730X370 (GLASS)		
55	GL1-L005		1
	752X634 (GLASS)		

 美特鋁質有限公司 MIDI Aluminium Fabricator Ltd.							工程號	J857	類別		物料號	M1		
修改	A	B	C	採用工廠		地盤	✓	地盘	啟德6552	制圖	李傳鵬	2022-02-11	圖號	CW-245
日期	3.18	4.2	4.26	材料颜色	-			图纸名称	单元组装图	復核	練松文	2022-02-13	數量	-
								材料	-	批准	林仁安	2022-02-15	單件重量	- (KG)

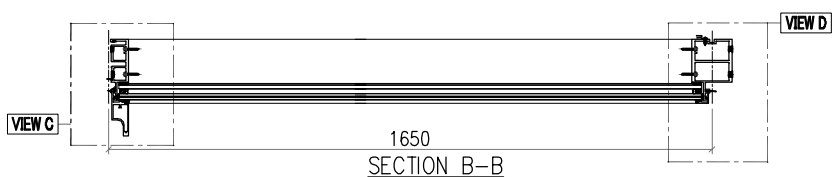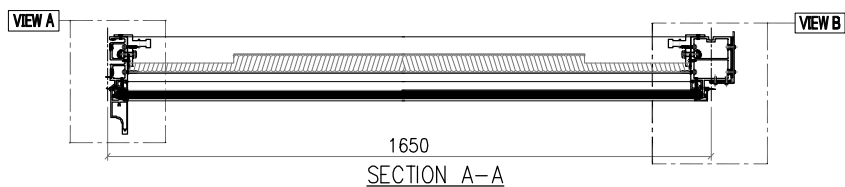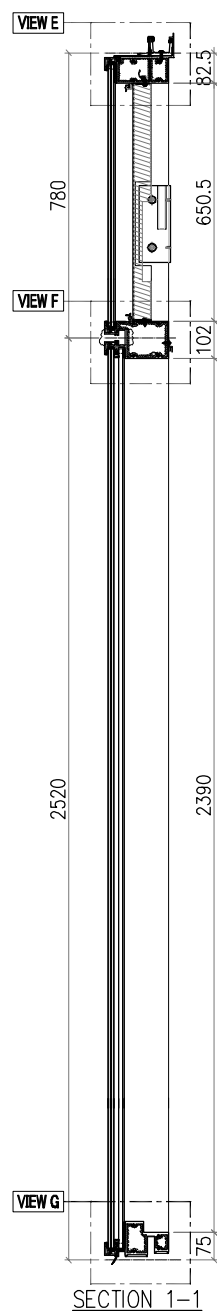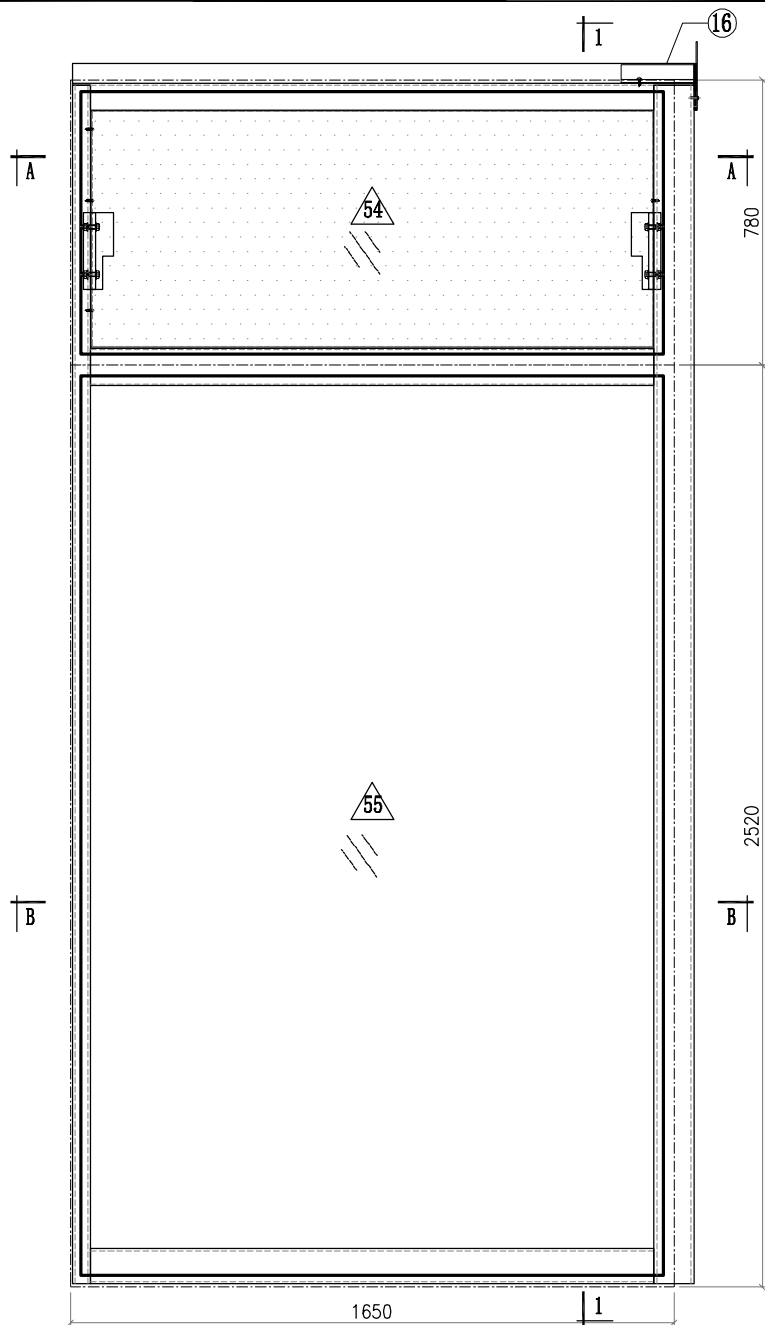


Notes	
1.	ALL DIMENSION(S) STATED IN MILLIMETRE
2.	VIEW FROM OUTSIDE
3.	 GLASS
4.	 2mm THK. BACK PANEL

 美特鋁質有限公司 MIDI Aluminium Fabricator Ltd.							工程號	J857	類別		物料號	M1		
							地盘	啟德6552	制圖	李傳鵬	2022-02-11	圖號	CW-245	
修改	A	B	C	採用	工廠	地盘	✓	图纸名称	单元组装图	復核	練松文	2022-02-13	數量	-
日期	3.18	4.2	4.26	材料	颜色	-		材料	-	批准	林仁安	2022-02-15	單件重量	- (KG)

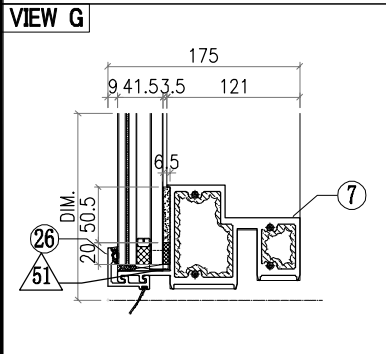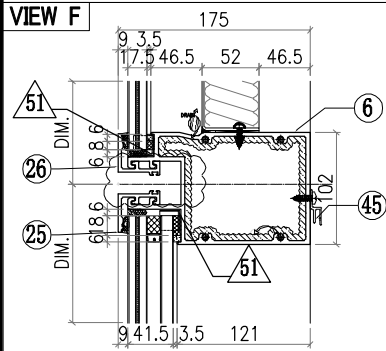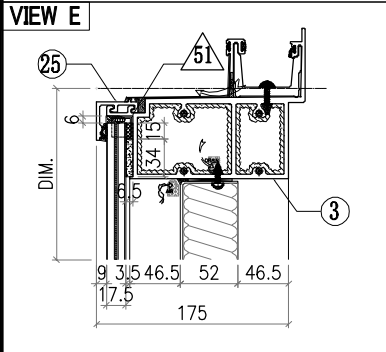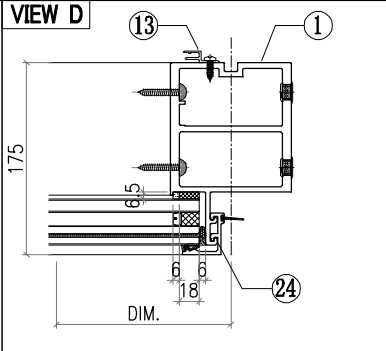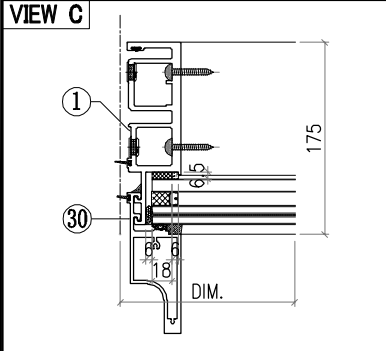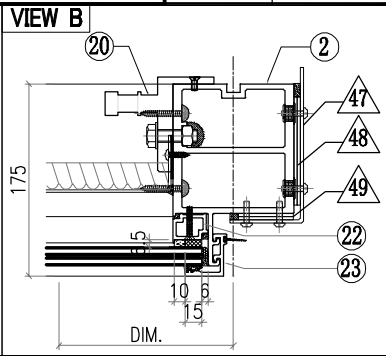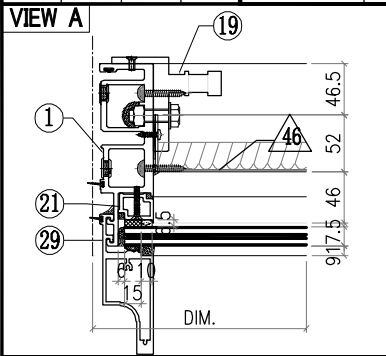


ALUM. EXTRUSION			
ITEM	FAB. DWG NO.	LENGTH (mm)	QTY
1	X86049-P01	3276	1
2	X86056-P05	3276	1
3	X86060-001-044	1699	1
4			
5			
6	X86061-001-014	1604	1
7	X86059-001-021	1604	1
8			
9			
10			
11			
12			
13	X86101-P01	2250	1
14			
15			
16	X86079-005	200	1
17			
18			
19	X86095-001	210	1
20	X86095-002	210	1
21	X86074-P01-02	706.5	1
22	X86074-P01R-02	706.5	1
23	X86071-P04-02	749.5	1
24	X86071-P04-04	2491.5	1
25	X86071-P03-17	1632	2
26	X86071-P03R-17	1632	2
27			
28			
29	X86142-P01-04	750	1
30	X86142-P01-06	2492	1
31			
32			
33			
34			
35			
36			
37			
38			
39			
40			
41			
42			
43			
44			
45	X86101-001-021	1540	1






OTHERS (ALUM. & G.M.S. PARTS)			
ITEM	FAB. DWG NO.	LENGTH (mm)	QTY
46	BST-M084		1
	1536X646 (BACK PANEL)		
47	AC-062		1
	3mm THK. ALUM. PLATE		
48	AC-063		2
	3mm THK. ALUM. PLATE		
49	AC-064		2
	3mm THK. ALUM. PLATE		
50			
51	AC-065		8
	1mm THK. ALUM. PLATE		
52			
53			
54	GL4-B114		1
	1592X718 (GLASS)		
55	GL2-L114		1
	1592X2458 (GLASS)		

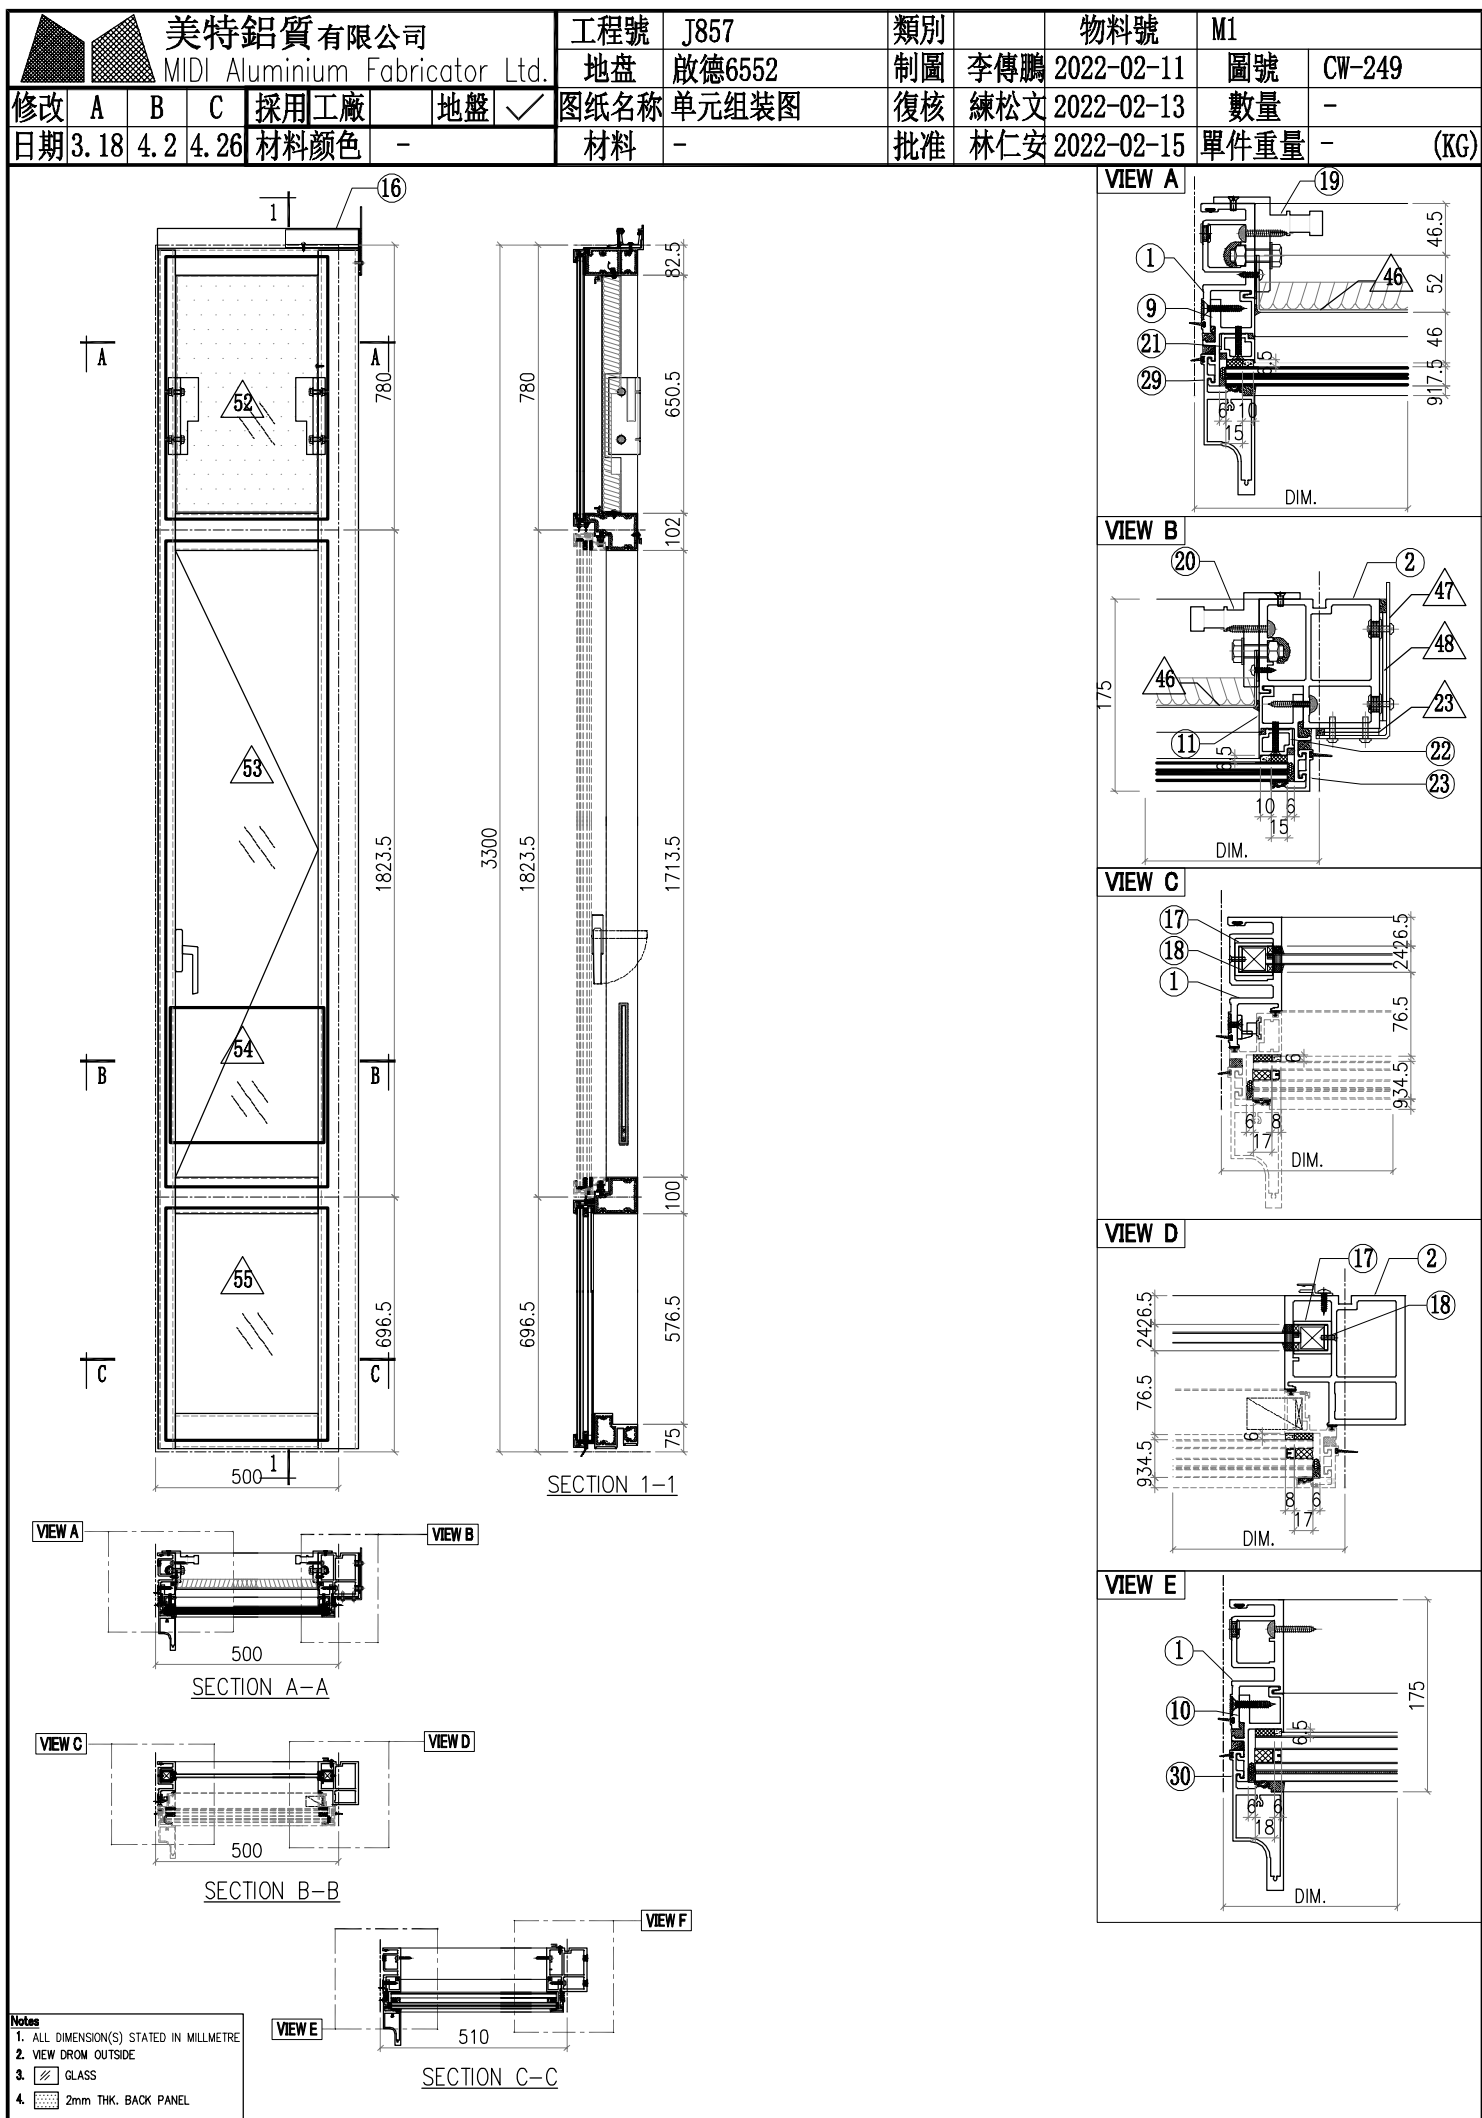

美特鋁質有限公司 MIDI Aluminium Fabricator Ltd.							工程號	J857	類別		物料號	M1			
修改	A	B	C	採用	工廠		地盘	✓	图纸名称	单元组装图	復核	練松文	2022-02-13	數量	-
日期	3.18	4.2	4.26	材料	颜色	-			材料	-	批准	林仁安	2022-02-15	單件重量	- (KG)

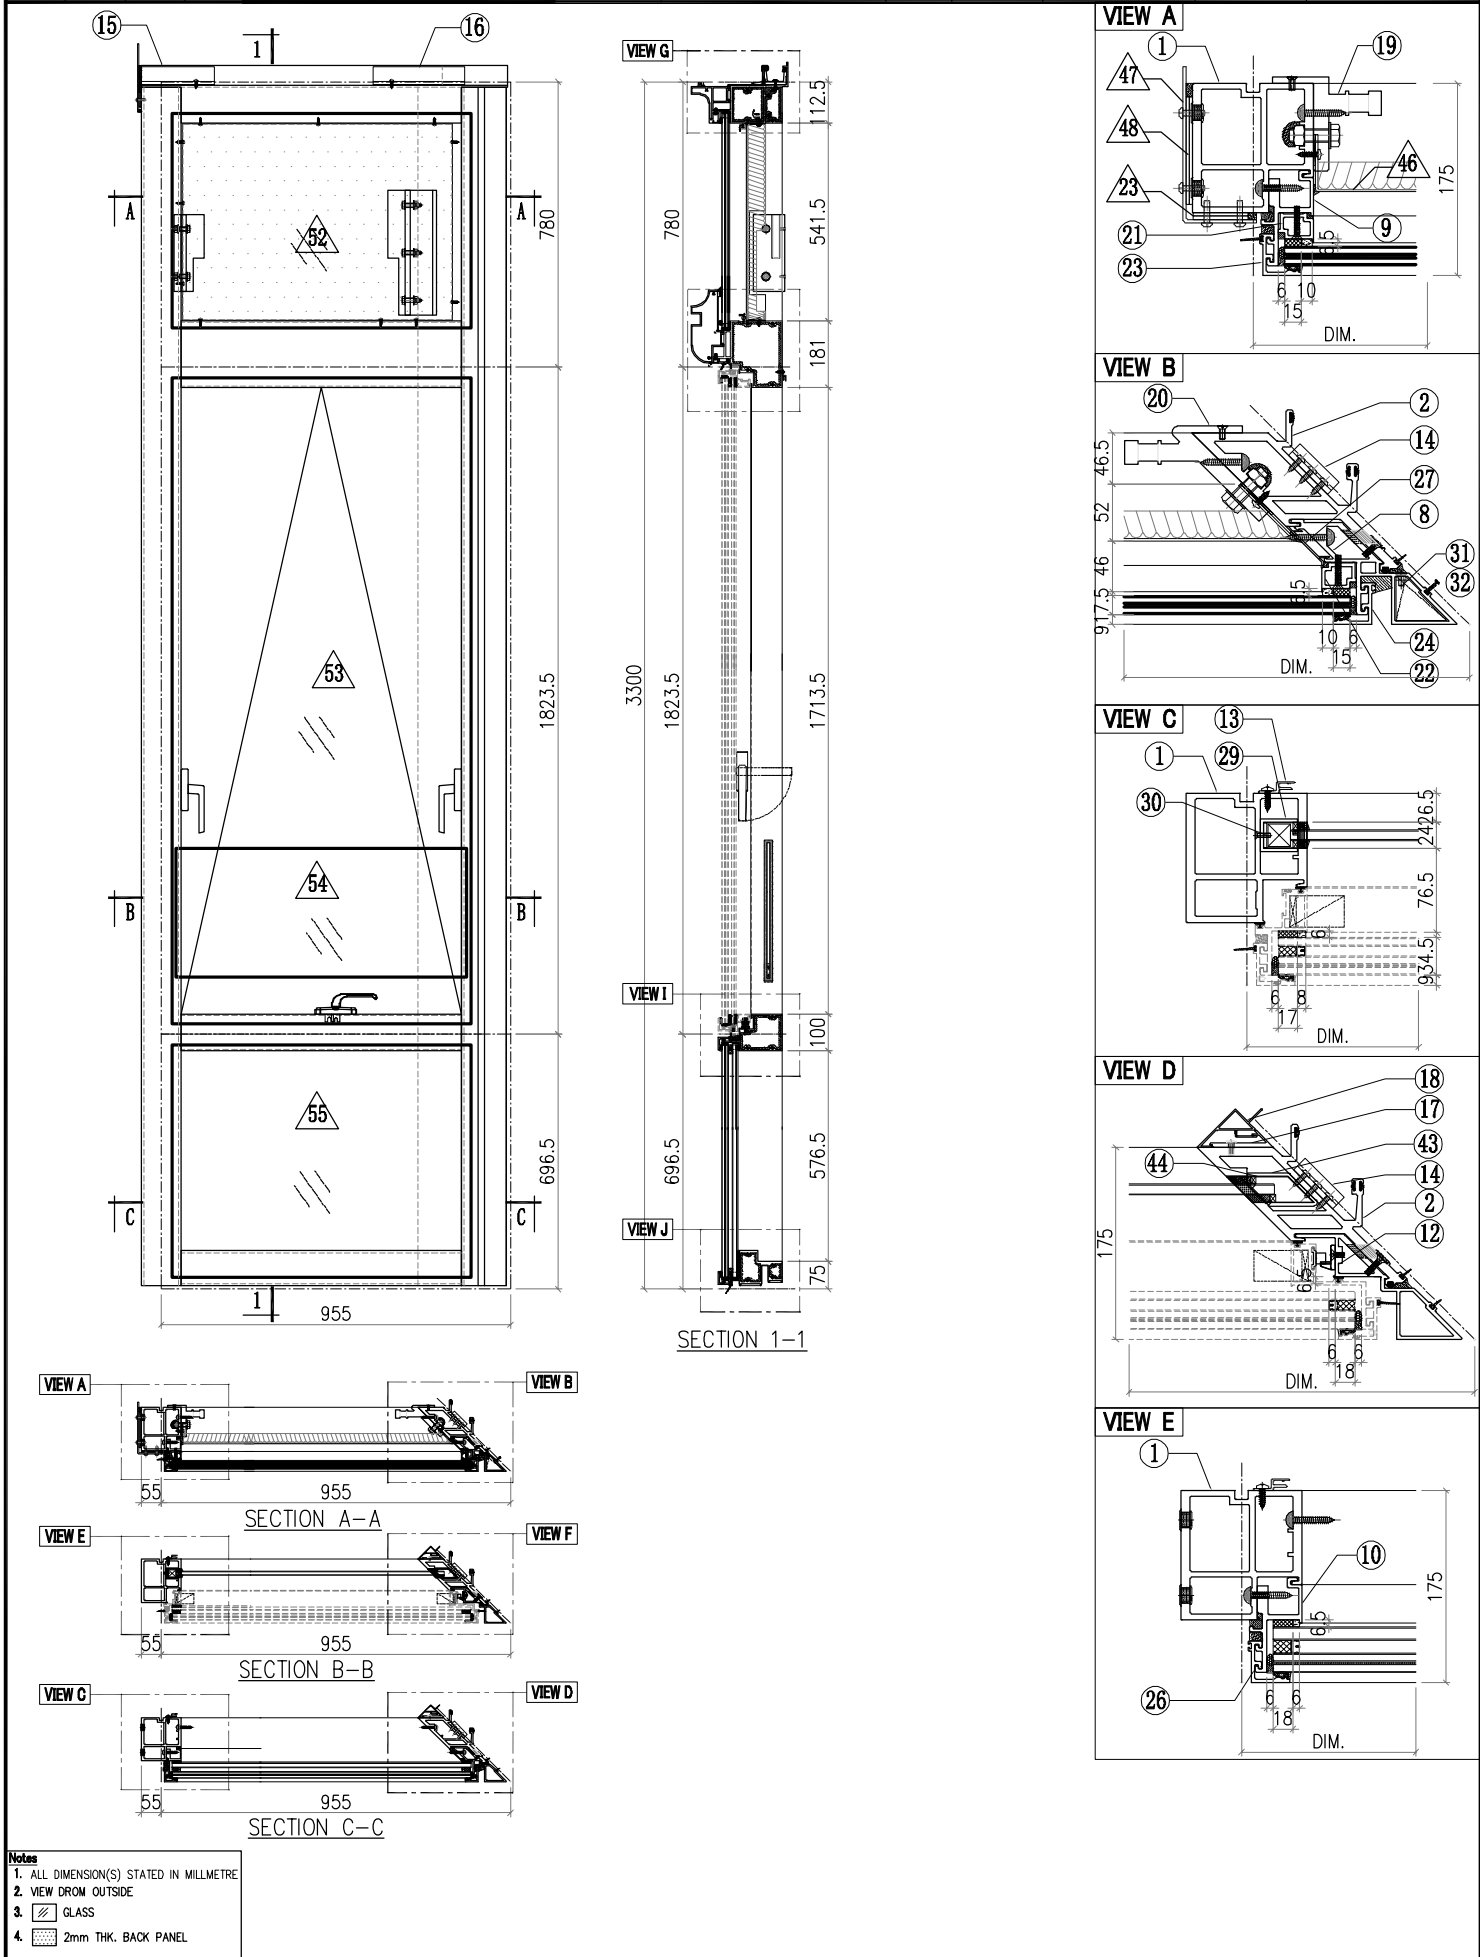





 美特鋁質有限公司 MIDI Aluminium Fabricator Ltd.						工程號	J857	類別		物料號	M1		
						地盘	啟德6552	制圖	李傳鵬	2022-02-11	圖號	CW-405	
修改	A	B	C	採用工廠	地盘	✓	图纸名称	单元组装图	復核	練松文	2022-02-13	數量	-
日期	3.18	4.2	4.26	材料颜色	-		材料	-	批准	林仁安	2022-02-15	單件重量	- (KG)

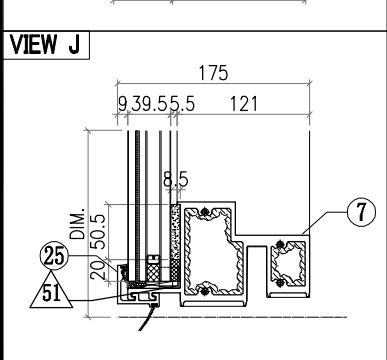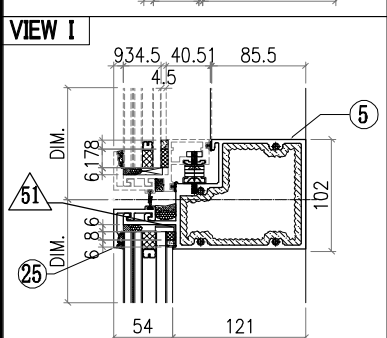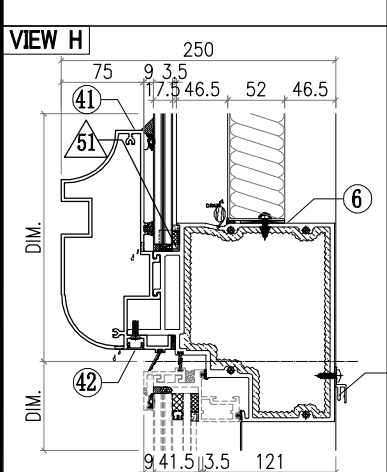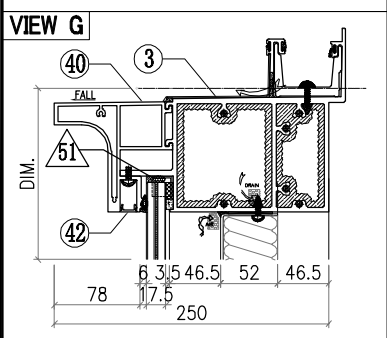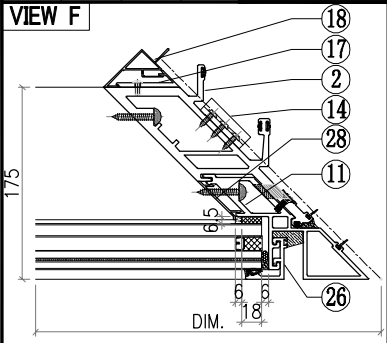

ALUM. EXTRUSION			
ITEM	FAB. DWG NO.	LENGTH (mm)	QTY
1	X86055-P32	3276	1
2	X86051-P08	3276	1
3	X86070-001-138	1016.5	1
4	X86064-001-025	837.5	1
5	X86062-001-025	837.5	1
6			
7	X86059-001-096	837.5	1
8	X86075-P17	3276	1
9	X86086-P12	760	1
10	X86086-P02	646	1
11			1
12	X86076-P05	1994.5	1
13	X86101-P01	2250	1
14	X86083-002	50	3
15	X86079-002	200	1
16	X86079-003	250	1
17	X86091-002-01	2350	1
18	X86093-001-01	2350	1
19	X86095-001	210	1
20	X86097-002	340	1
21	X86074-P01-02	706.5	1
22	X86074-P01R-02	706.5	1
23	X86071-P05	756.5	1
24	X86071-P05R	756.5	1
25	X86071-P01-01	857	2
26	X86071-P04-03	668	2
27	X86151-P11R	541	1
28	X86151-P04	546	1
29	X86078-P01	390	1
30	N525-P01	23	1
31	L044-P01L	46	1
32	L044-P01R	46	1
33			
34			
35			
36			
37			
38			
39			
40	X86144-001-061	1003	1
41	X86081-001-061	1003	1
42	D19450-001-A61	943	2
43	X86166-P01	380	1
44	N525-P02	58.5	1
45	X86101-001-071	647	1








OTHERS (ALUM. & G.M.S. PARTS)			
ITEM	FAB. DWG NO.	LENGTH (mm)	QTY
46	BST-HY001		1
	739X537 (BACK PANEL)		
47	AC-061		1
	3mm THK. ALUM. PLATE		
48	AC-063		2
	3mm THK. ALUM. PLATE		
49	AC-064		2
	3mm THK. ALUM. PLATE		
50			
51	AC-065		8
	1mm THK. ALUM. PLATE		
52	GL4-A005		1
	817X587 (GLASS)		
53	AW-A01		1
54	GB-L005		1
	730X370 (GLASS)		
55	GL1-L005		1
	752X634 (GLASS)		

美特鋁質有限公司 MIDI Aluminium Fabricator Ltd.							工程號	J857	類別		物料號	M1			
							地盘	啟德6552	制圖	李傳鵬	2022-02-11	圖號	CW-445		
修改	A	B	C	採用	工廠		地盘	✓	图纸名称	单元组装图	復核	練松文	2022-02-13	數量	-
日期	3.18	4.2	4.26	材料	颜色	-			材料	-	批准	林仁安	2022-02-15	單件重量	- (KG)

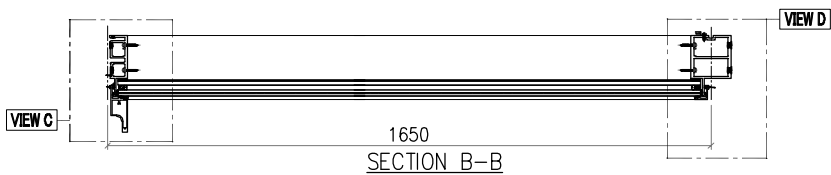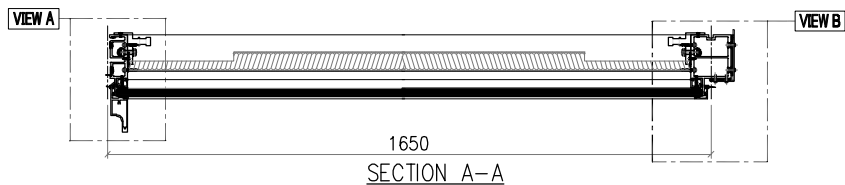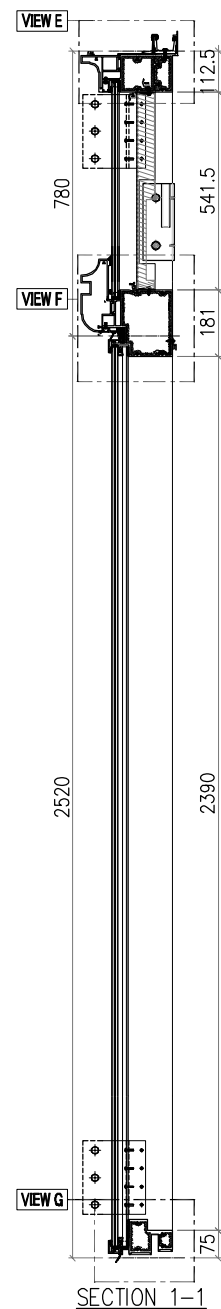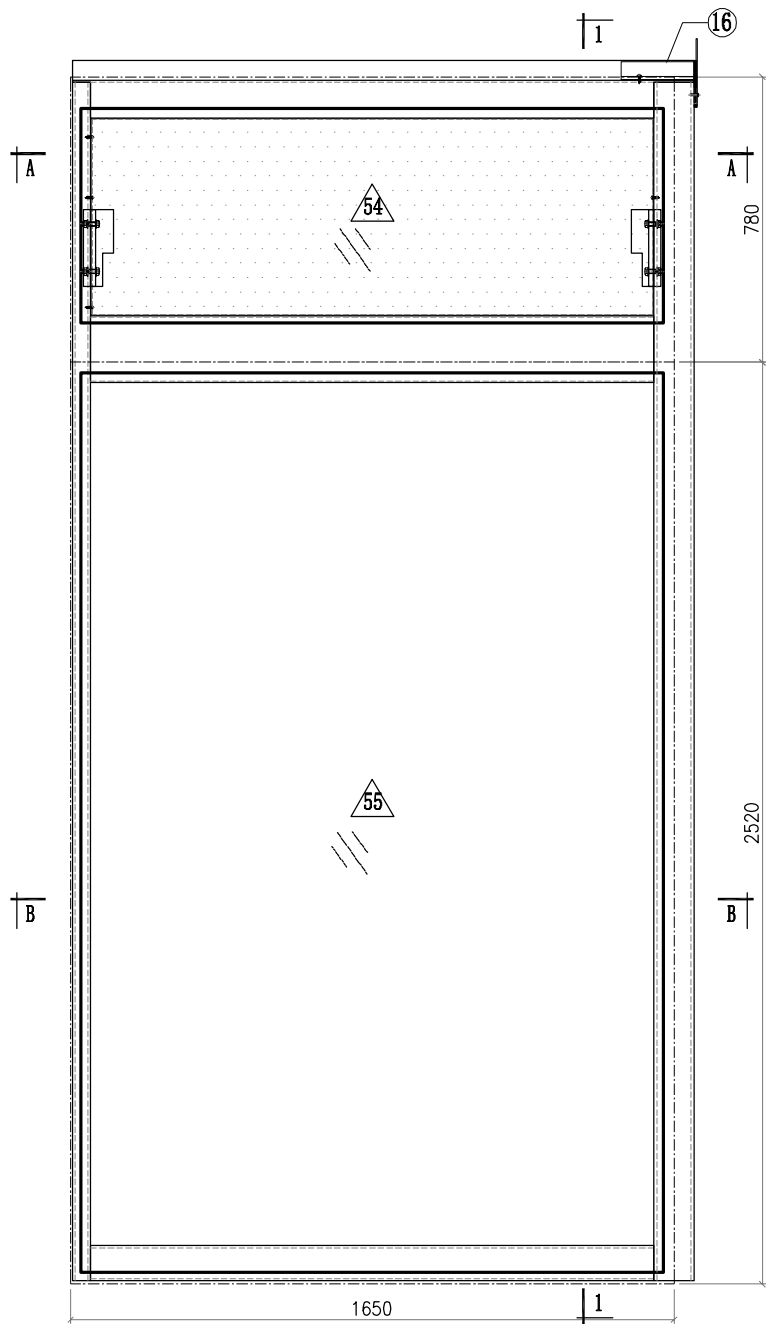

Notes	
1.	ALL DIMENSION(S) STATED IN MILLIMETRE
2.	VIEW FROM OUTSIDE
3.	 GLASS
4.	 2mm THK. BACK PANEL


 美特鋁質有限公司 MIDI Aluminium Fabricator Ltd.							工程號	J857	類別		物料號	M1		
							地盘	啟德6552	制圖	李傳鵬	2022-02-11	圖號	CW-445	
修改	A	B	C	採用	工廠	地盘	✓	图纸名称	单元组装图	復核	練松文	2022-02-13	數量	-
日期	3.18	4.2	4.26	材料	颜色	-		材料	-	批准	林仁安	2022-02-15	單件重量	- (KG)

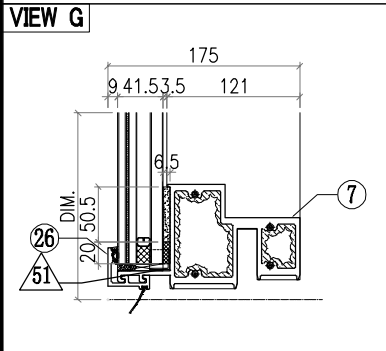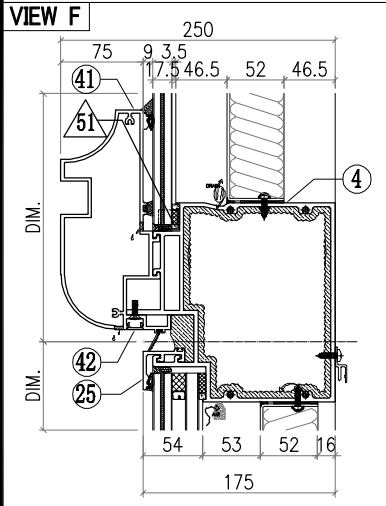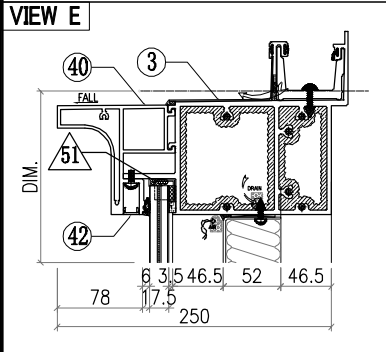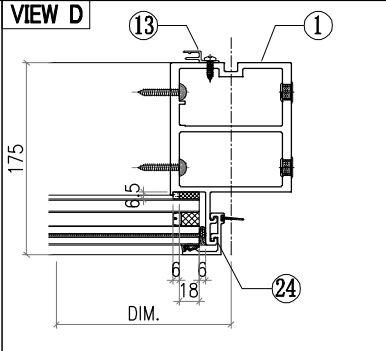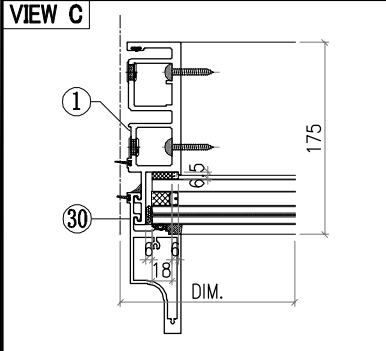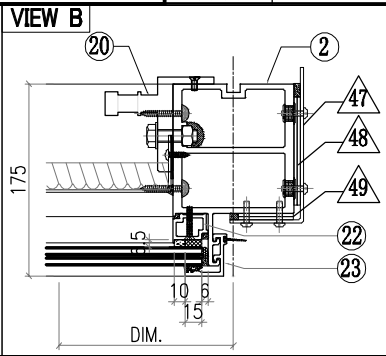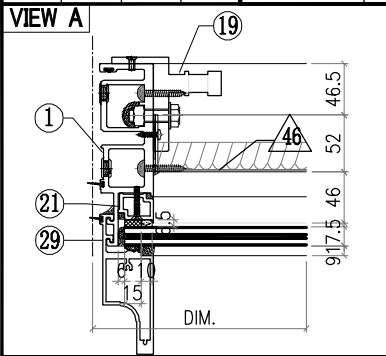






ALUM. EXTRUSION			
ITEM	FAB. DWG NO.	LENGTH (mm)	QTY
1	X86049-P07	3276	1
2	X86056-P26	3276	1
3	X86070-001-019	1699	1
4			
5			
6	X86065-001-014	1604	1
7	X86059-001-021	1604	1
8			
9			
10			
11			
12			
13	X86101-P01	2250	1
14			
15			
16	X86079-005	200	1
17			
18			
19	X86095-001	210	1
20	X86095-002	210	1
21	X86074-P01-05	640	1
22	X86074-P01R-05	640	1
23	X86071-P05R	756.5	1
24	X86071-P04-04	2491.5	1
25	X86071-P03-17	1632	1
26	X86071-P03R-17	1632	1
27			
28			
29	X86142-P01-04	750	1
30	X86142-P01-06	2492	1
31			
32			
33			
34			
35			
36			
37			
38			
39			
40	X86144-001-037	1583	1
41	X86081-001-037	1583	1
42	D19450-001-A37	1583	2
43			
44			
45	X86101-001-021	1540	1

OTHERS (ALUM. & G.M.S. PARTS)			
ITEM	FAB. DWG NO.	LENGTH (mm)	QTY
46	BST-G084		1
	1536X537 (BACK PANEL)		
47	AC-062		1
	3mm THK. ALUM. PLATE		
48	AC-063		2
	3mm THK. ALUM. PLATE		
49	AC-064		2
	3mm THK. ALUM. PLATE		
50			
51	AC-065		8
	1mm THK. ALUM. PLATE		
52			
53			
54	GL4-A114		1
	1592X587 (GLASS)		
55	GL2-L114		1
	1592X2458 (GLASS)		

 美特鋁質有限公司 MIDI Aluminium Fabricator Ltd.							工程號	J857	類別		物料號	M1			
							地盘	啟德6552	制圖	李傳鵬	2022-02-11	圖號	CW-449		
修改	A	B	C	採用	工廠		地盘	✓	图纸名称	单元组装图	復核	練松文	2022-02-13	數量	-
日期	3.18	4.2	4.26	材料	颜色	-			材料	-	批准	林仁安	2022-02-15	單件重量	- (KG)

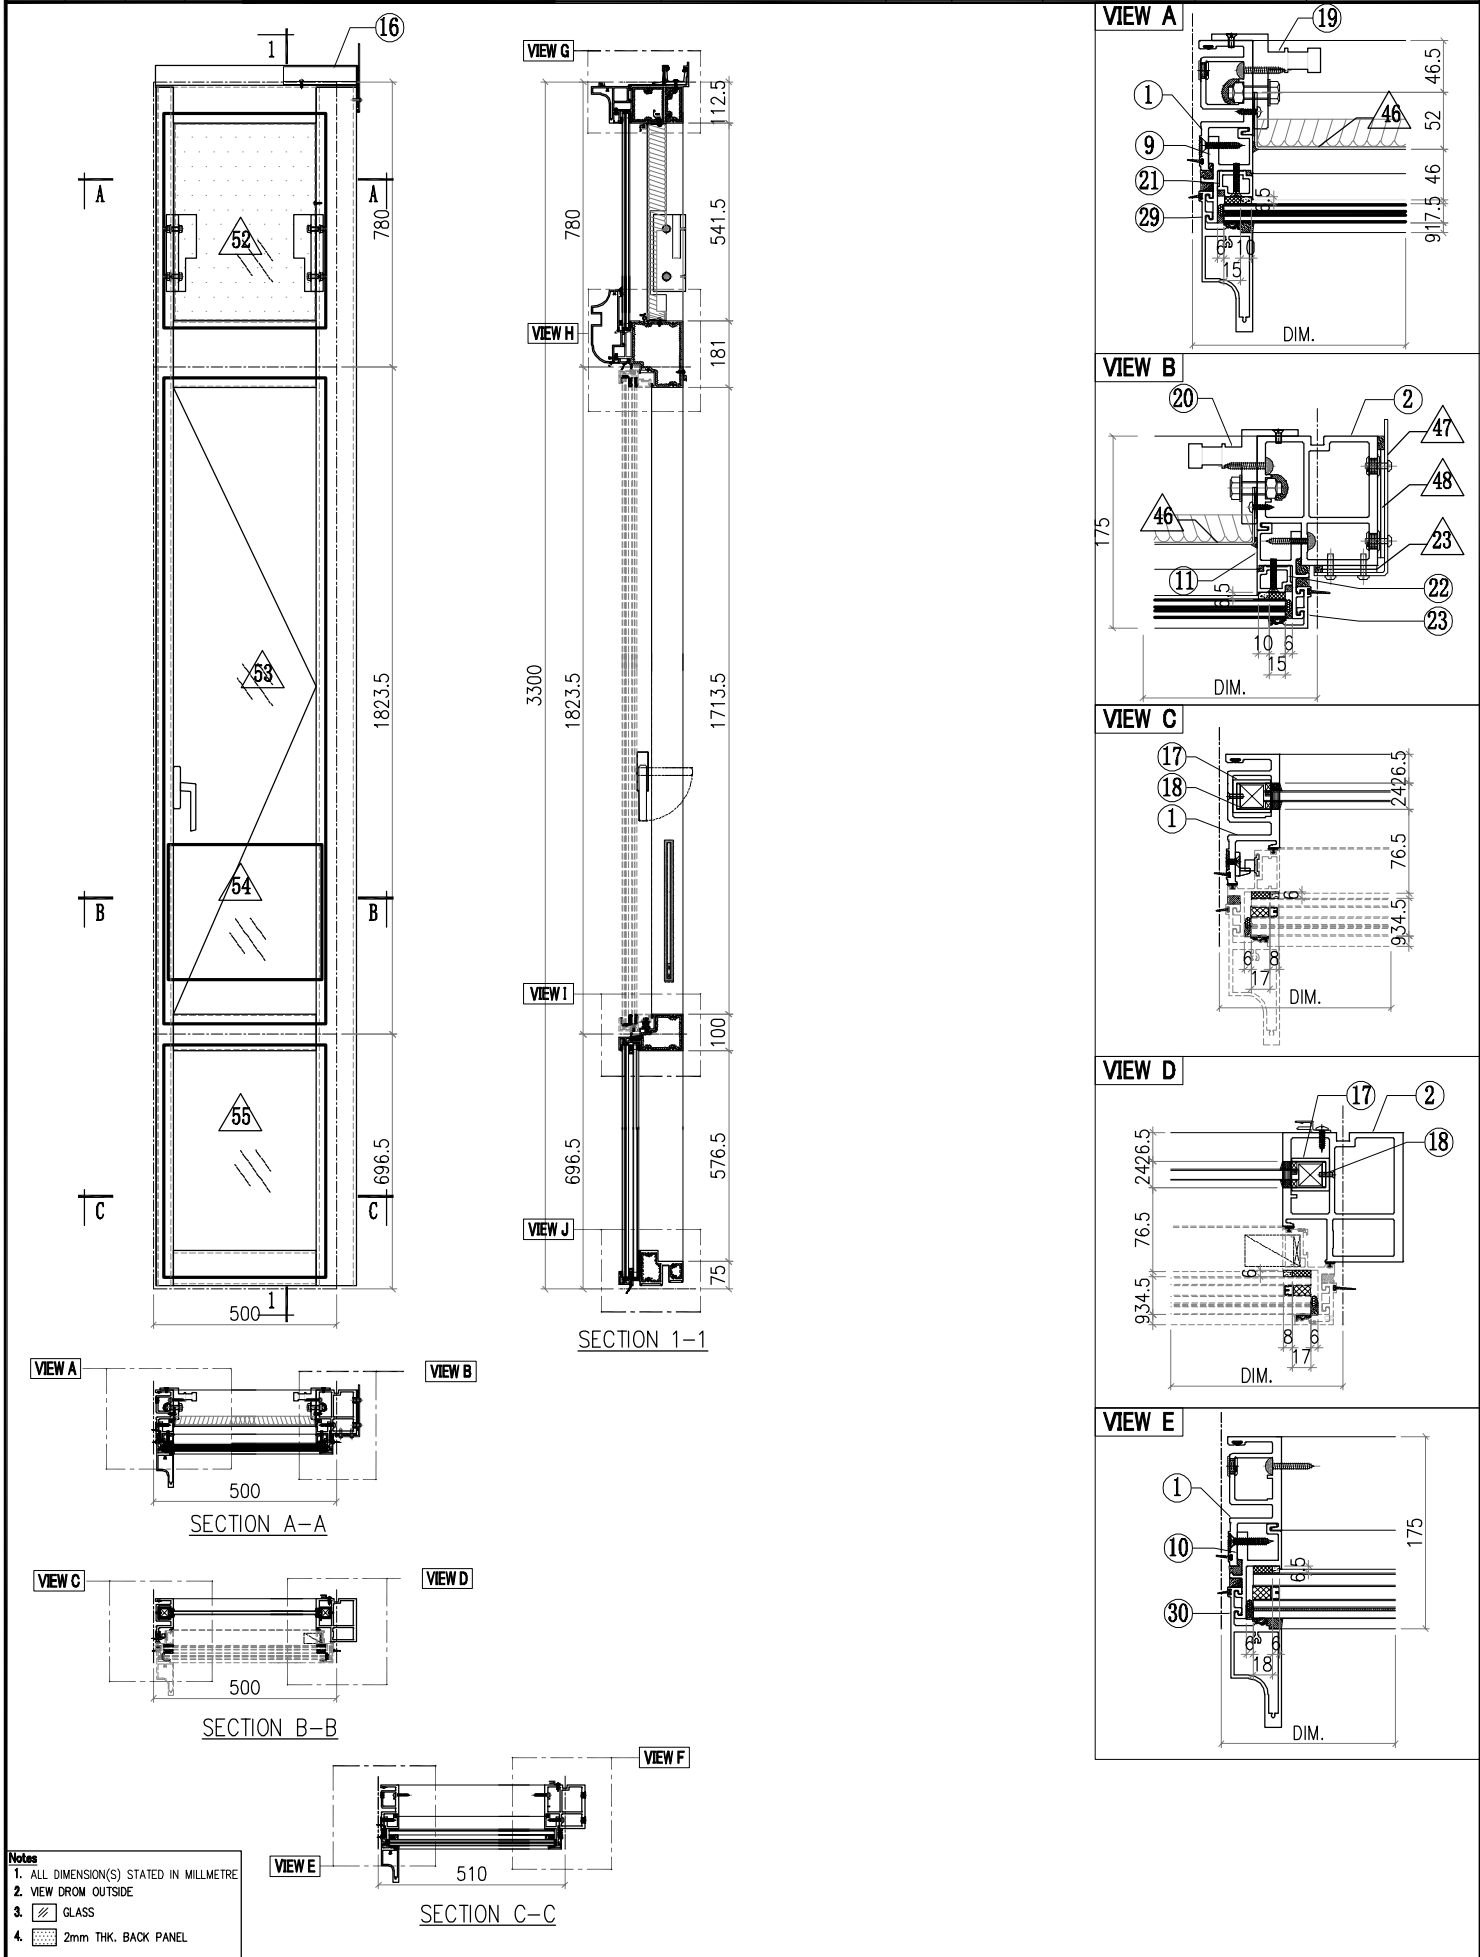









 美特鋁質有限公司 MIDI Aluminium Fabricator Ltd.							工程號	J857	類別		物料號	M1		
							地盘	啟德6552	制圖	李傳鵬	2022-02-11	圖號	CW-449	
修改	A	B	C	採用	工廠	地盘	✓	图纸名称	单元组装图	復核	練松文	2022-02-13	數量	-
日期	3.18	4.2	4.26	材料	颜色	-		材料	-	批准	林仁安	2022-02-15	單件重量	- (KG)

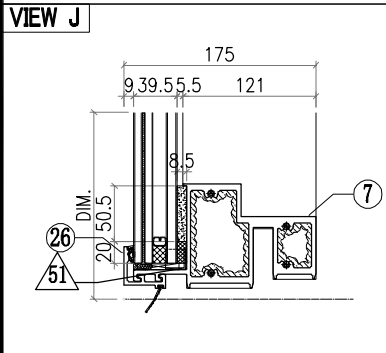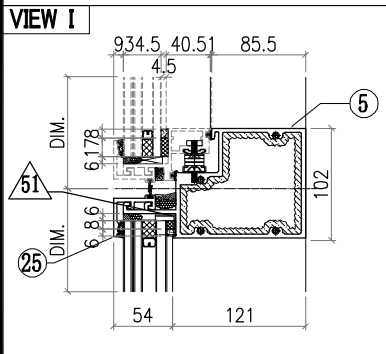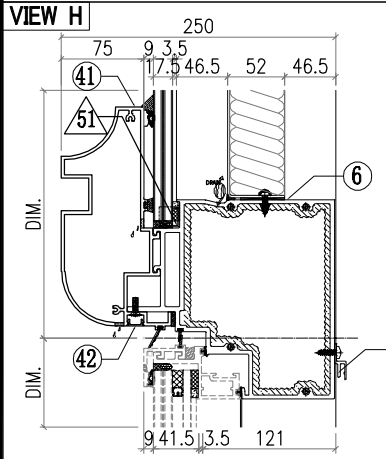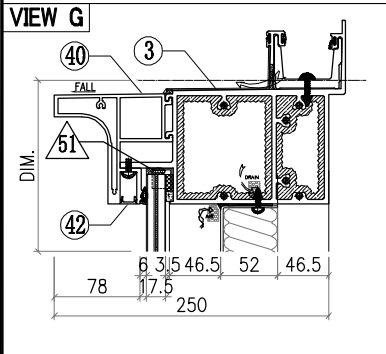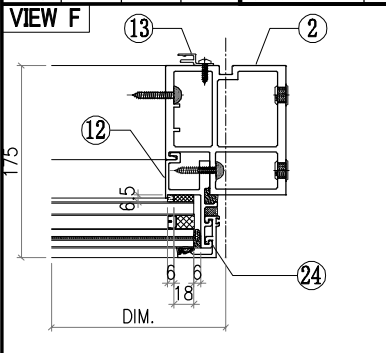

ALUM. EXTRUSION			
ITEM	FAB. DWG NO.	LENGTH (mm)	QTY
1	X86050-P08	3276	1
2	X86055-P40	3276	1
3	X86070-001-114	549	1
4	X86064-001-007	471	1
5	X86062-001-052	471	1
6			
7	X86059-001-078	471	1
8			
9	X86086-P12	760	1
10	X86086-P02	646	1
11	X86086-P13	760	1
12	X86086-P04	646	1
13	X86101-P01	2250	1
14			
15			
16	X86079-005	200	1
17	X86078-P01	390	2
18	N525-P01	23	2
19	X86095-001	210	1
20	X86095-002	210	1
21	X86074-P11-05	640	1
22	X86074-P11R-05	640	1
23	X86071-P05R	756.5	1
24	X86071-P04-03	668	1
25	X86071-P03-19	482	1
26	X86071-P03R-19	482	1
27			
28			
29	X86142-P01-04	750	1
30	X86142-P01-02	669	1
31			
32			
33			
34			
35			
36			
37			
38			
39			
40	X86144-001-038	433	1
41	X86081-001-038	433	1
42	D19450-001-A38	433	2
43			
44			
45	X86101-001-023	390	1





OTHERS (ALUM. & G.M.S. PARTS)			
ITEM	FAB. DWG NO.	LENGTH (mm)	QTY
46	BST-G023		1
	386X537 (BACK PANEL)		
47			
48			
49			
50			
51	AC-065		8
	1mm THK. ALUM. PLATE		
52	GL4-A081		1
	442X587 (GLASS)		
53	AW-E02		1
54	GB-L081		1
	420X370 (GLASS)		
55	GL1-L081		1
	442X634 (GLASS)		

 美特鋁質有限公司 MIDI Aluminium Fabricator Ltd.							工程號	J857	類別		物料號	M1		
修改	A	B	C	採用工廠		地盤	✓	地盘	啟德6552	制圖	李傳鵬	2022-02-11	圖號	CW-505
日期	3.18	4.2	4.26	材料颜色	CW-505			图纸名称	单元组装图	復核	練松文	2022-02-13	數量	-
								材料	-	批准	林仁安	2022-02-15	單件重量	- (KG)

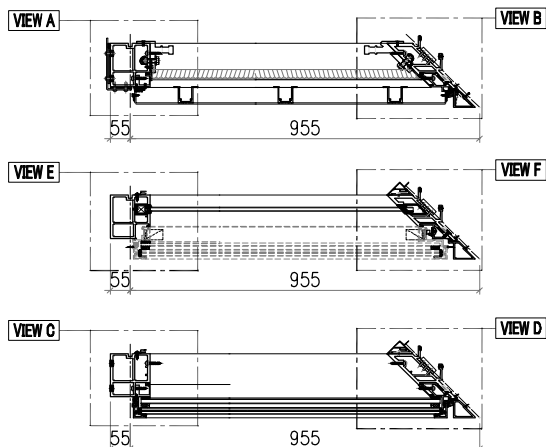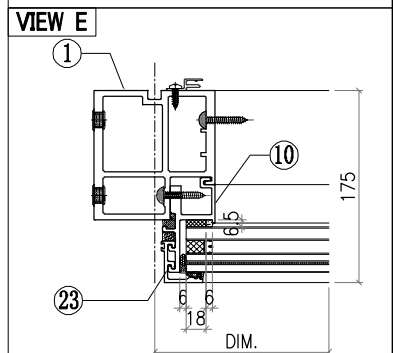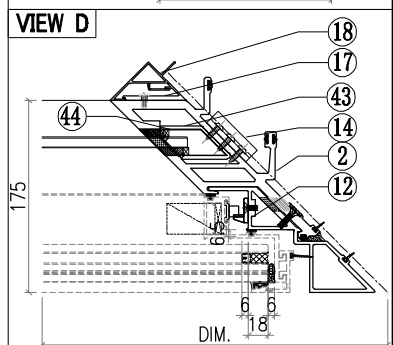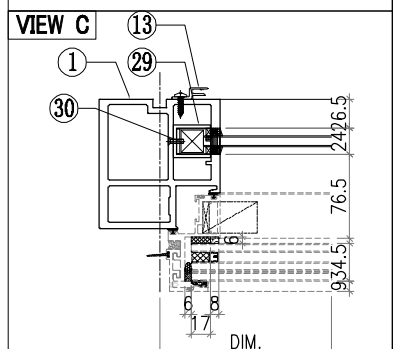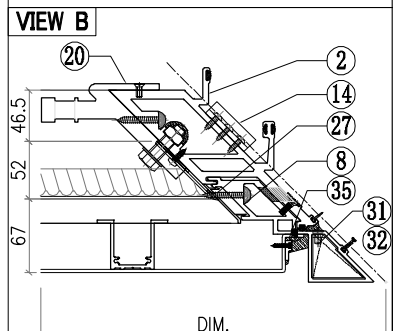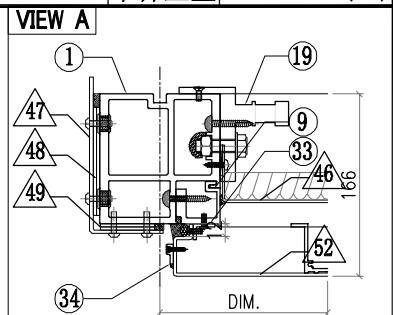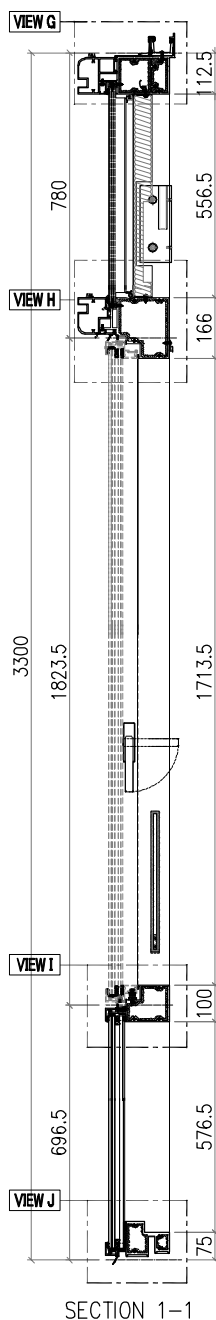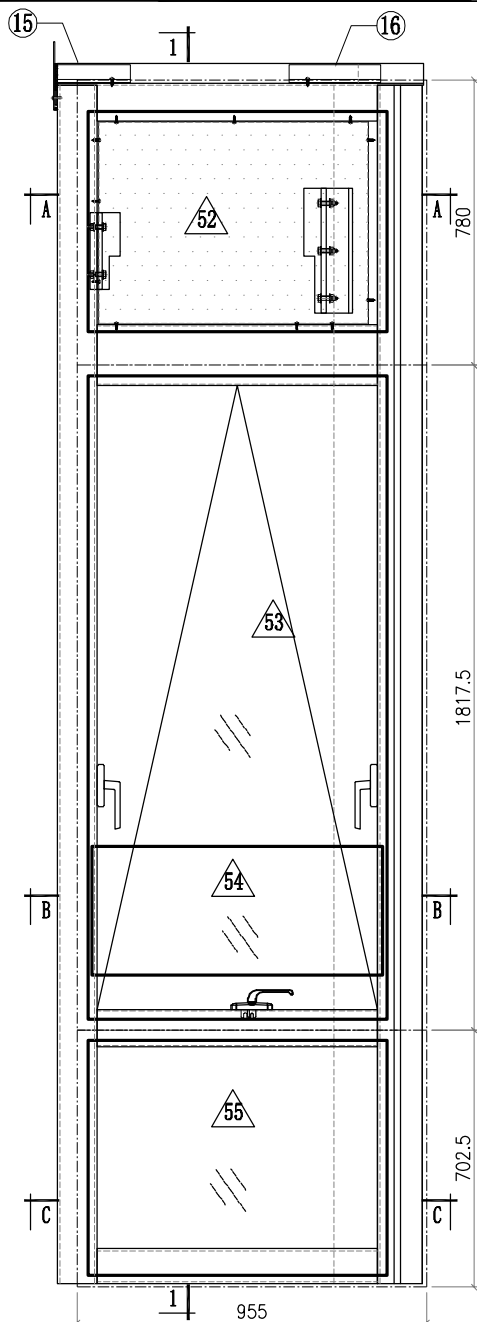


Notes	
1.	ALL DIMENSION(S) STATED IN MILLIMETRE
2.	VIEW DROM OUTSIDE
3.	 GLASS
4.	 2mm THK. BACK PANEL

 美特鋁質有限公司 MIDI Aluminium Fabricator Ltd.							工程號	J857	類別		物料號	M1		
修改	A	B	C	採用工廠		地盤	✓	地盘	啟德6552	制圖	李傳鵬	2022-02-11	圖號	CW-545
日期	3.18	4.2	4.26	材料颜色	-			图纸名称	单元组装图	復核	練松文	2022-02-13	數量	-
								材料	-	批准	林仁安	2022-02-15	單件重量	- (KG)

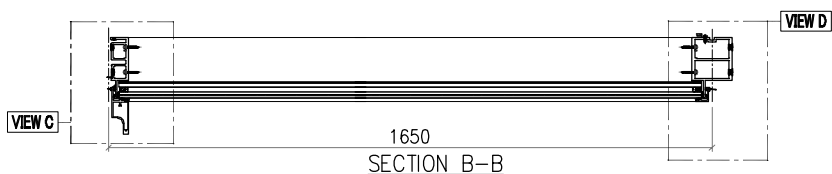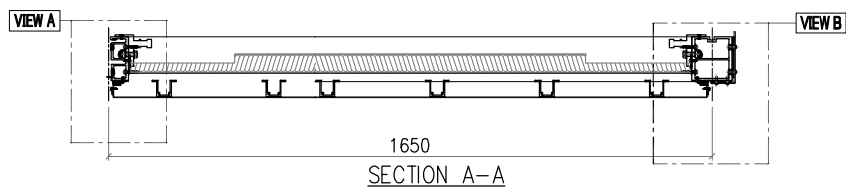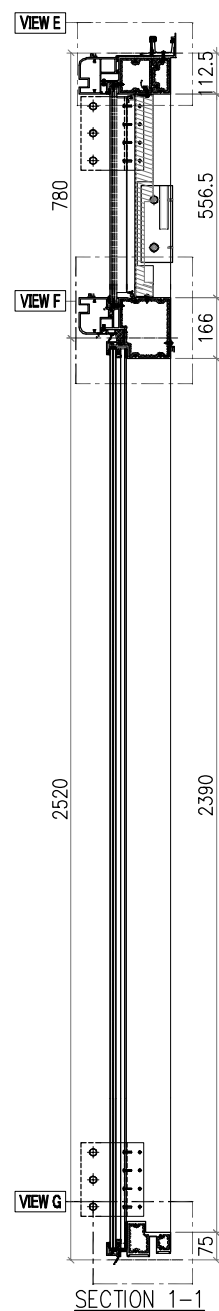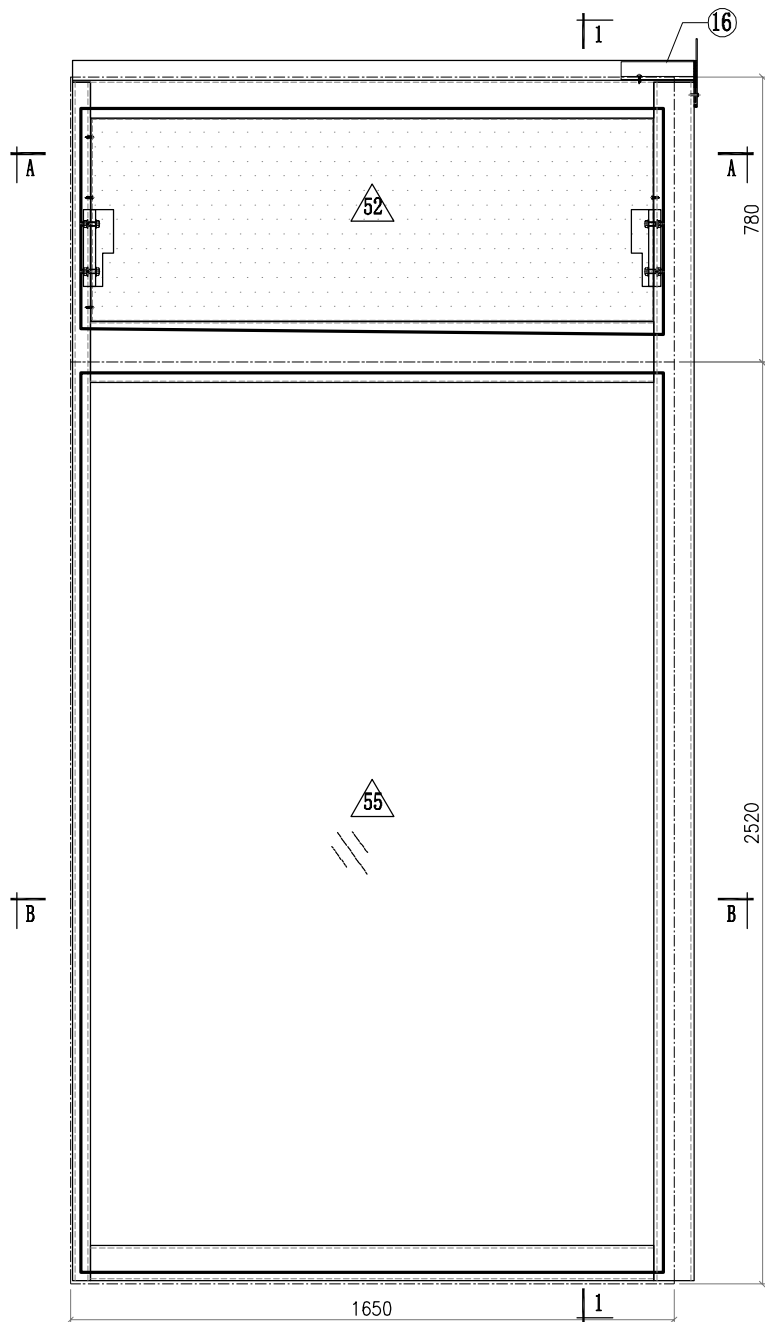

Notes	
1.	ALL DIMENSION(S) STATED IN MILLIMETRE
2.	VIEW FROM OUTSIDE
3.	 GLASS
4.	 2mm THK. BACK PANEL

 美特鋁質有限公司 MIDI Aluminium Fabricator Ltd.							工程號	J857	類別		物料號	M1		
							地盘	啟德6552	制圖	李傳鵬	2022-02-11	圖號	CW-549	
修改	A	B	C	採用	工廠	地盘	✓	图纸名称	单元组装图	復核	練松文	2022-02-13	數量	-
日期	3.18	4.2	4.26	材料	颜色	-		材料	-	批准	林仁安	2022-02-15	單件重量	- (KG)

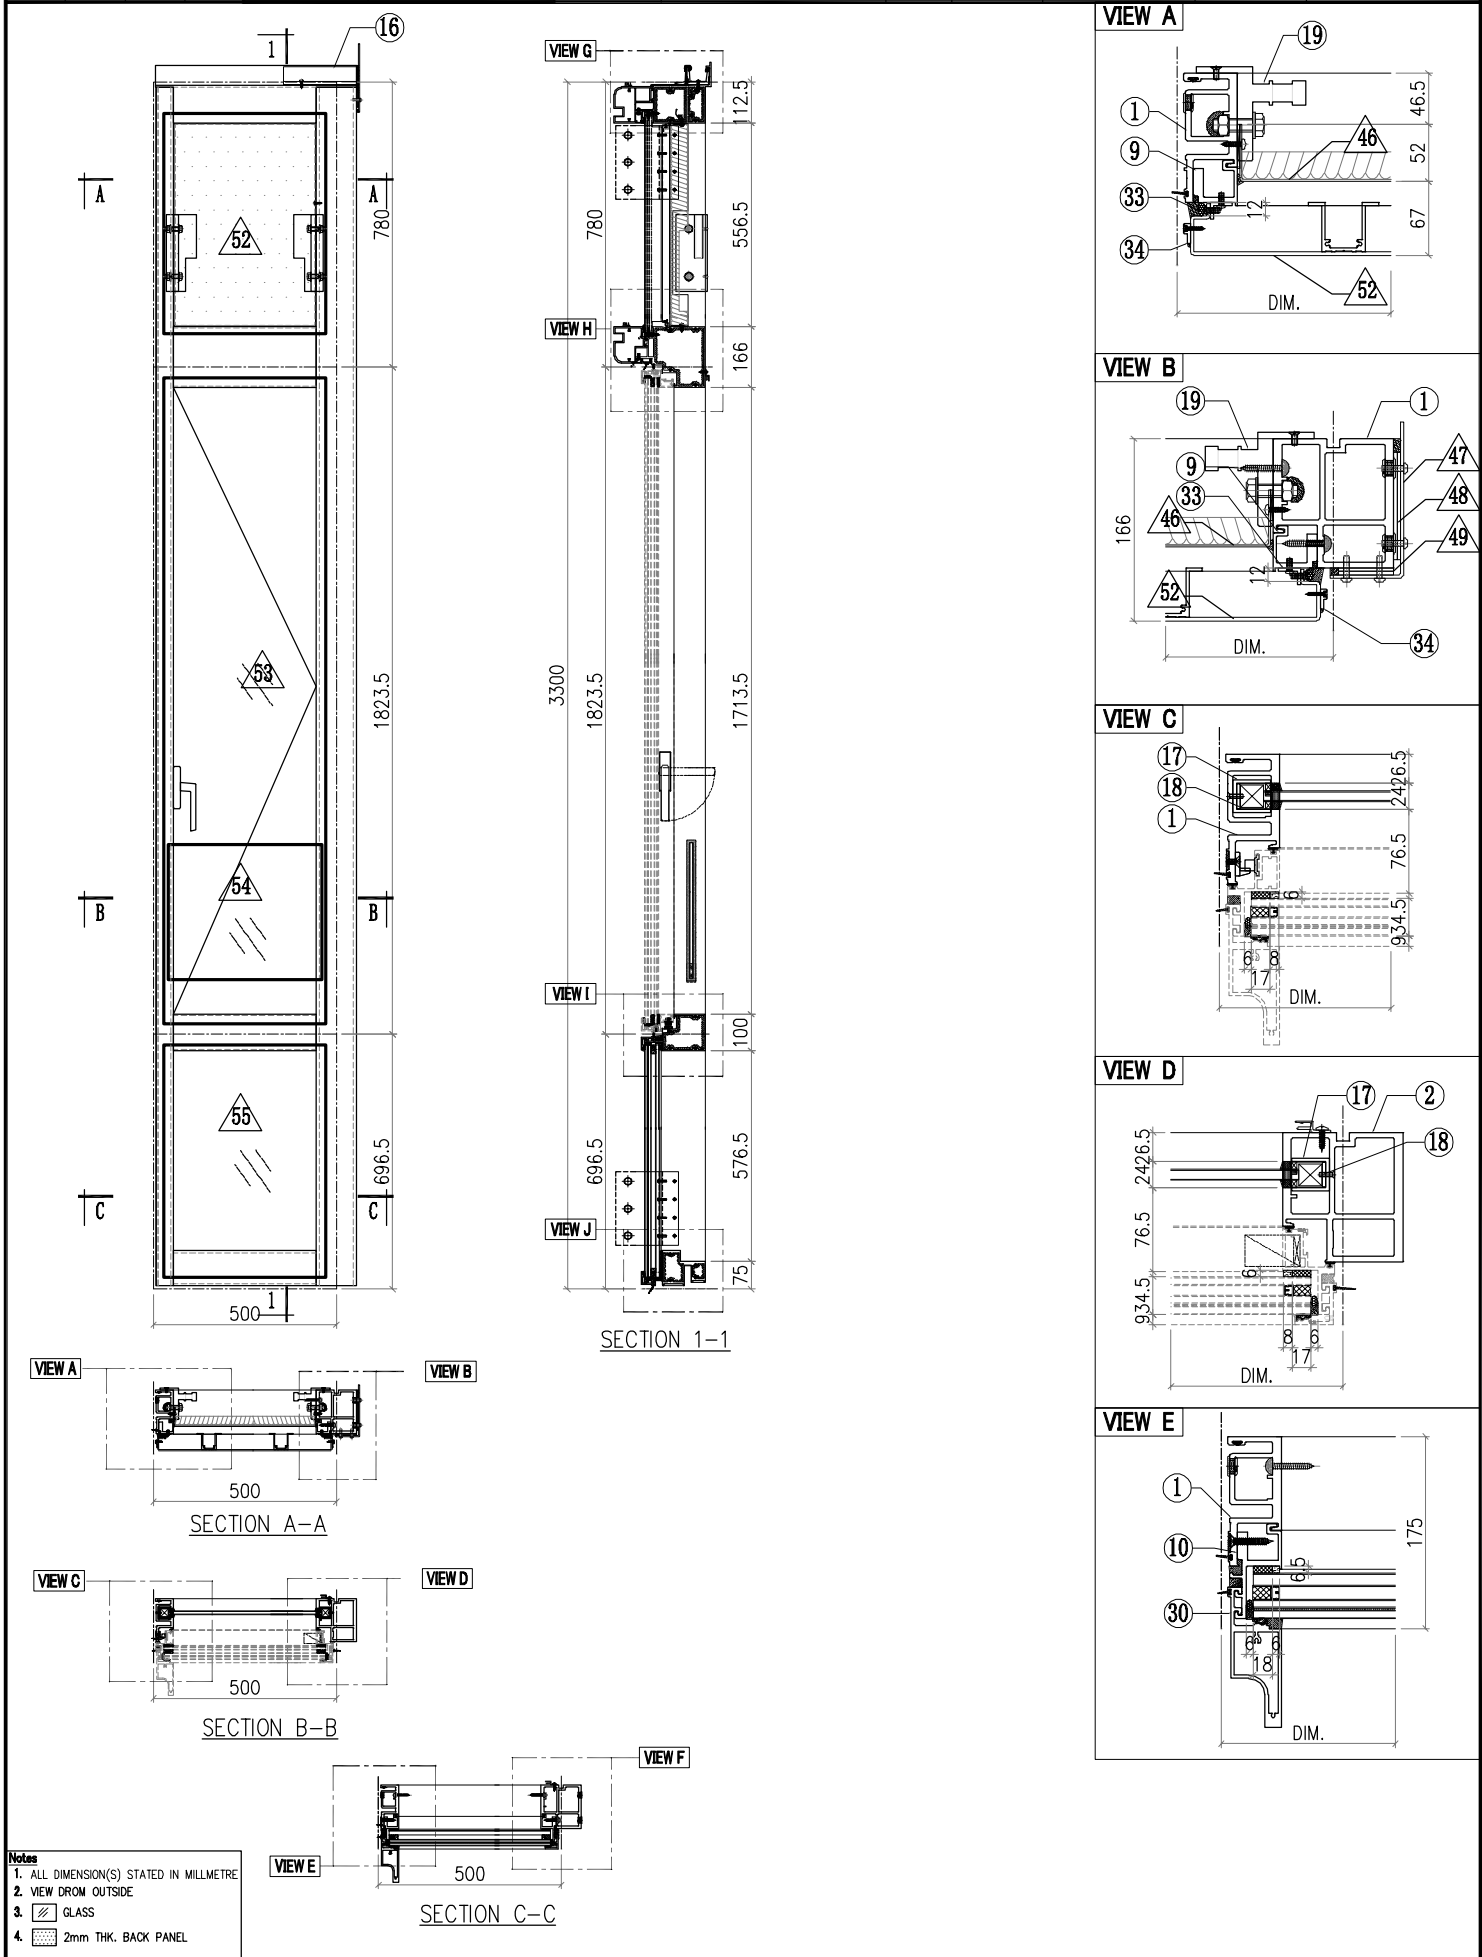

美特鋁質有限公司 MIDI Aluminium Fabricator Ltd.							工程號	J857	類別		物料號	M1			
							地盘	啟德6552	制圖	李傳鵬	2022-02-11	圖號	CW-549		
修改	A	B	C	採用	工廠		地盘	✓	图纸名称	单元组装图	復核	練松文	2022-02-13	數量	-
日期	3.18	4.2	4.26	材料	颜色	-			材料	-	批准	林仁安	2022-02-15	單件重量	- (KG)

VIEW F

VIEW G

VIEW H





VIEW I

VIEW J

○ALUM. EXTRUSION			
ITEM	FAB. DWG NO.	LENGTH (mm)	QTY
1	X86050-P10	3276	1
2	X86055-P50	3276	1
3	X86070-001-089	549	1
4	X86066-001-032	471	1
5	X86062-001-052	471	1
6			
7	X86059-001-078	471	1
8			
9	X86086-P18	654	1
10	X86086-P02	646	1
11	X86086-P19	654	1
12	X86086-P04	646	1
13	X86101-P01	2250	1
14			
15			
16	X86079-005	200	1
17	X86078-P01	390	2
18	N525-P01	23	2
19	X86095-001	210	1
20	X86095-002	210	1
21			
22			
23			
24	X86071-P04-03	668	1
25	X86071-P03-19	482	1
26	X86071-P03R-19	482	1
27			
28			
29			
30	X86142-P01-02	669	1
31			
32	N660-P02	553	1
33	N660-P01	553	1
34	X86071-101	593	1
35	X86071-102	593	1
36			
37			
38			
39			
40	X86080-001-023	476	1
41	X86105-001-023	476	1
42	D19450-001-023	476	2
43			
44			
45	X86101-001-023	390	1

△ OTHERS (ALUM. & G.M.S. PARTS)			
ITEM	FAB. DWG NO.	LENGTH (mm)	QTY
46	BST-D023		1
	386X552(BACK PANEL)		
47			
48			
49			
50			
51	AC-065		4
	1mm THK. ALUM. PLATE		
52	AC-001-30		1
	3mm THK. ALUM. PLATE		
53	AW-E02		1
54			1
55	GL1-L081		1
	442X634 (GLASS)		

 美特鋁質有限公司 MIDI Aluminium Fabricator Ltd.								工程號	J857	類別		物料號	M1		
								地盘	啟德6552	制圖	李傳鵬	2022-02-11	圖號	CW-077	
修改	A	B	C	採用	工廠		地盘	✓	图纸名称	单元组装图	復核	練松文	2022-02-13	數量	1
日期	3.18	4.2	4.26	材料	颜色	-			材料	-	批准	林仁安	2022-02-15	單件重量	- (KG)

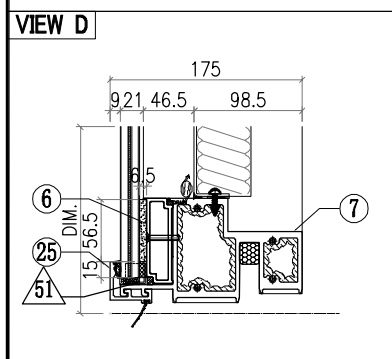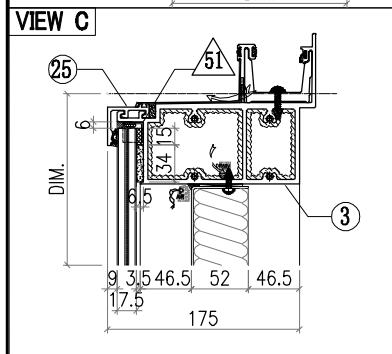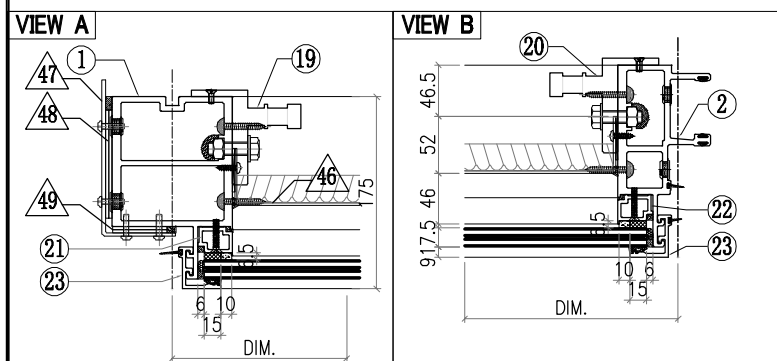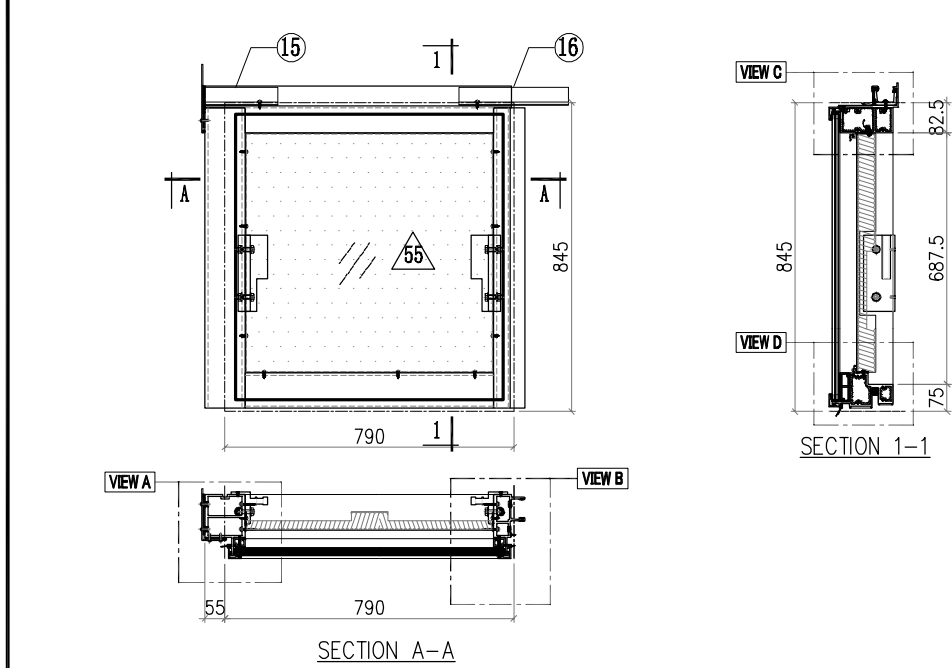





Notes

1. ALL DIMENSION(S) STATED IN MILLIMETRE
2. VIEW FROM OUTSIDE
3. GLASS
4. 2mm THK. BACK PANEL

ALUM. EXTRUSION				
ITEM	FAB. DWG NO.	LENGTH (mm)	QTY	
1	X86056-P11	821	1	
2	X86047-P04	821	1	
3	X86060-001-026	839	1	
4				
5				
6	X86084-P01-08	743	1	
7	X86059-001-030	744	1	
8				
9				
10				
11				
12				
13				
14				
15	X86079-002	200	1	
16	X86079-001	300	1	
17				
18				
19	X86095-001	210	1	
20	X86095-002	210	1	
21	X86074-P01-01	713.5	1	
22	X86074-P01R-01	713.5	1	
23	X86071-P04-01	813	2	
24				
25	X86071-P01-02	772	2	
26				
27				
28				
29				
30				
31				
32				
33				
34				
35				

OTHERS (ALUM. & G.M.S. PARTS)			
ITEM	FAB. DWG NO.	LENGTH (mm)	QTY
46	BST-L009 676X654 (BACK PANEL)		1
47	AC-061 3mm THK. ALUM. PLATE		1
48	AC-063 3mm THK. ALUM. PLATE		2
49	AC-064 3mm THK. ALUM. PLATE		2
50			
51	AC-065 1mm THK. ALUM. PLATE		4
52			
53			
54			
55	GL4-L011 732X781 (GLASS)		1

 美特鋁質有限公司 MIDI Aluminium Fabricator Ltd.							工程號	J857	類別		物料號	M1		
修改	A	B	C	採用工廠		地盤	✓	地盘	啟德6552	制圖	李傳鵬	2022-02-11	圖號	CW-091
日期	3.18	4.2	4.26	材料顏色	-			图纸名称	单元组装图	復核	練松文	2022-02-13	數量	-
				材料	-			材料	-	批准	林仁安	2022-02-15	單件重量	- (KG)

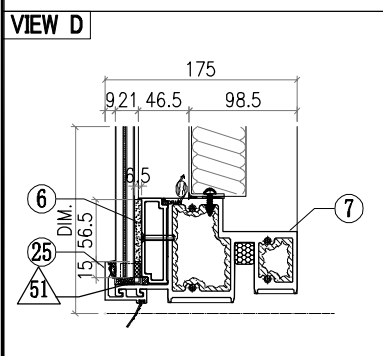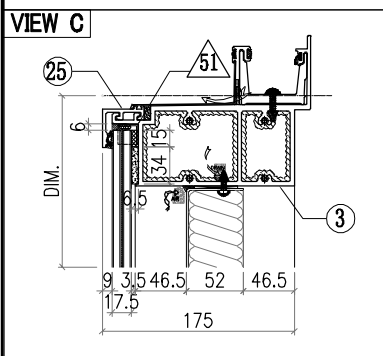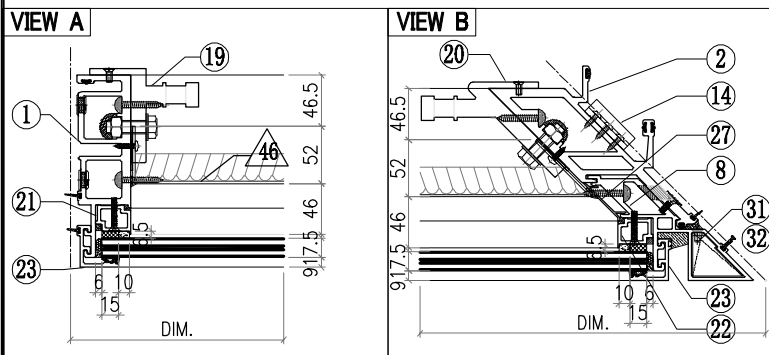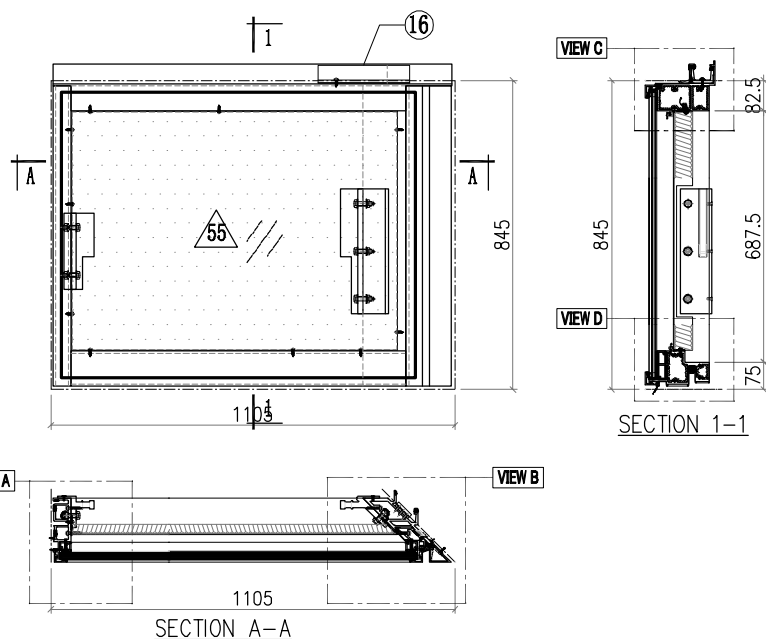


Notes

1. ALL DIMENSION(S) STATED IN MILLIMETRE
2. VIEW FROM OUTSIDE
3. GLASS
4. 2mm THK. BACK PANEL






△ OTHERS (ALUM. & G.M.S. PARTS)			
ITEM	FAB. DWG NO.	LENGTH (mm)	QTY
46	BST-BY013 889X654 (BACK PANEL)		1
47			
48			
49			
50			
51	AC-065 1mm THK. ALUM. PLATE		4
52			
53			
54			
55	GL4-L104 967X781 (GLASS)		1

○ ALUM. EXTRUSION			
ITEM	FAB. DWG NO.	LENGTH (mm)	QTY
1	X86049-P04	821	1
2	X86051-P05	821	1
3	X86060-001-A06	1081.5	1
4			
5			
6	X86084-P02-60	978	1
7	X86059-001-A06	979	1
8	X86075-P07	821	1
9			
10			
11			
12			
13			
14	X86083-002	50	3
15			
16	X86079-003	250	1
17			
18			
19	X86095-001	210	1
20	X86097-002	340	1
21	X86074-P01-01	713.5	1
22	X86074-P01R-01	713.5	1
23	X86071-P04-01	813	2
24			
25	X86071-P01-25	1007	2
26			
27	X86151-P01R	657	1
28			
29			
30	L044-P01L	46	1
31	L044-P01R	46	1
32			
33			
34			
35			

 美特鋁質有限公司 MIDI Aluminium Fabricator Ltd.							工程號	J857	類別		物料號	M1			
							地盘	啟德6552	制圖	李傳鵬	2022-02-11	圖號	CW-277		
修改	A	B	C	採用	工廠		地盤	✓	圖紙名稱	单元组装图	復核	練松文	2022-02-13	數量	-
日期	3.18	4.2	4.26	材料	颜色	-			材料	-	批准	林仁安	2022-02-15	單件重量	- (KG)

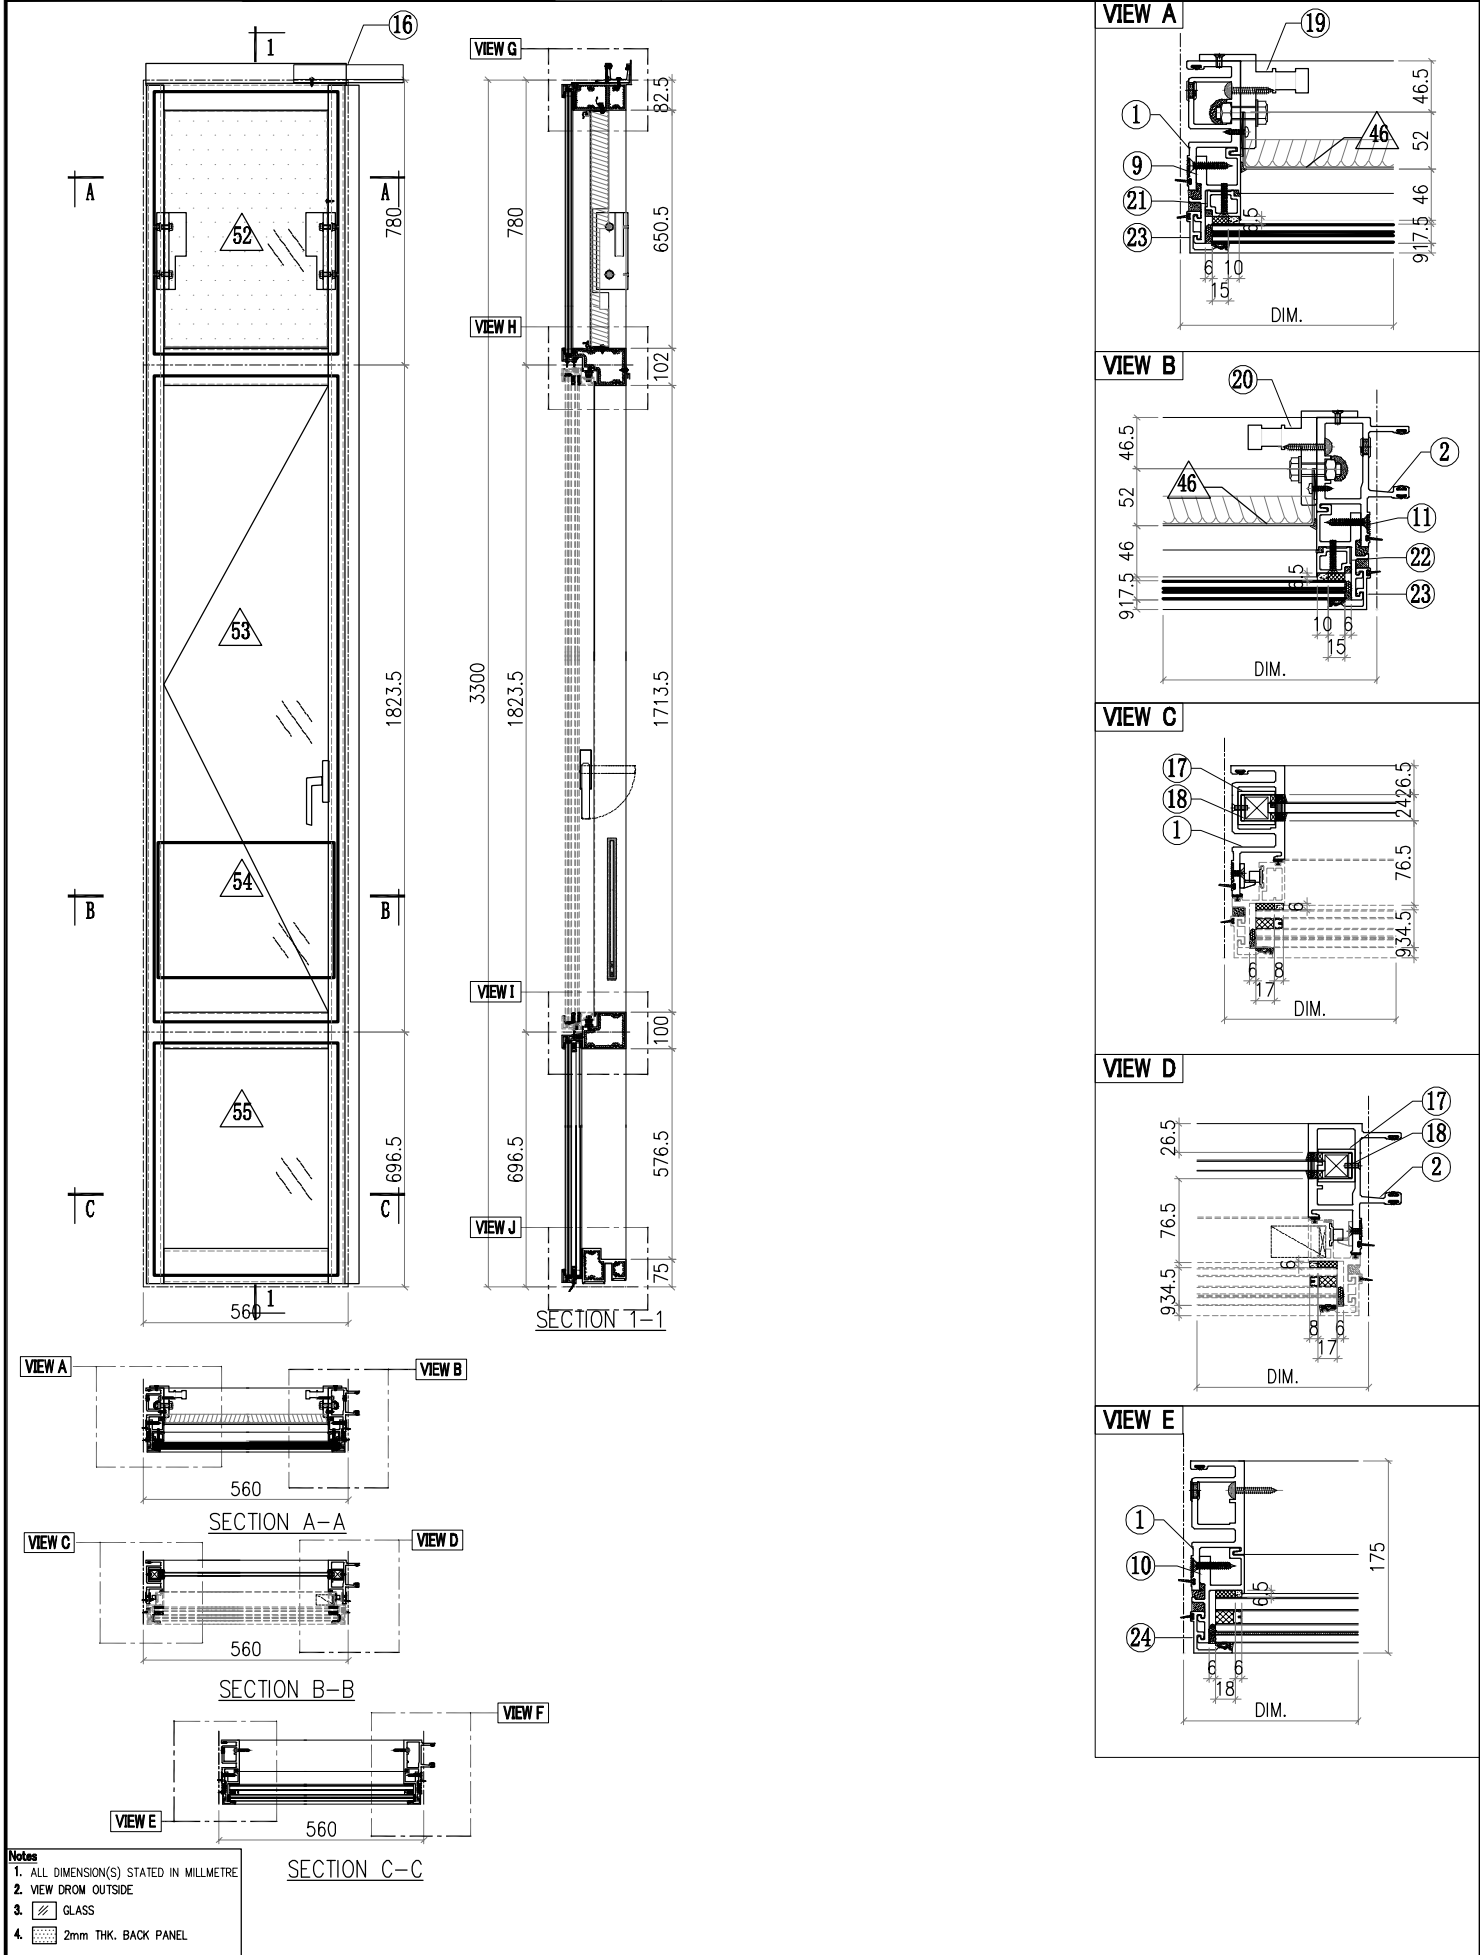


 美特鋁質有限公司 MIDI Aluminium Fabricator Ltd.						工程號 J857		類別		物料號 M1			
						地盘 啟德6552		制圖 李傳鵬		2022-02-11		圖號 CW-277	
修改	A	B	C	採用工廠	地盘	✓	图纸名称 单元组装图	復核 練松文		2022-02-13		數量 -	
日期	3.18	4.2	4.26	材料颜色	-		材料 -	批准 林仁安		2022-02-15		單件重量 - (KG)	

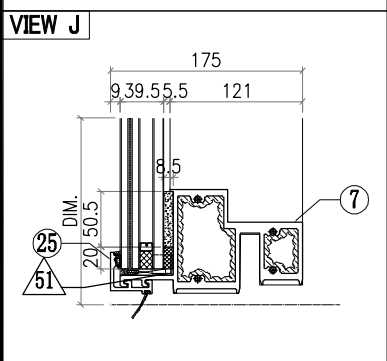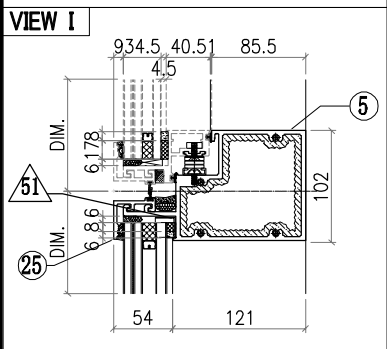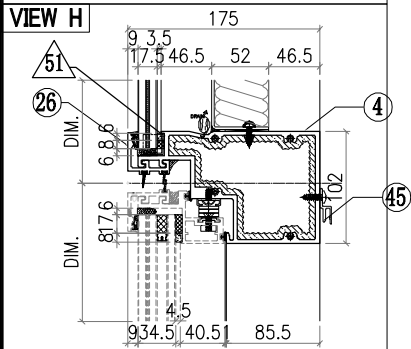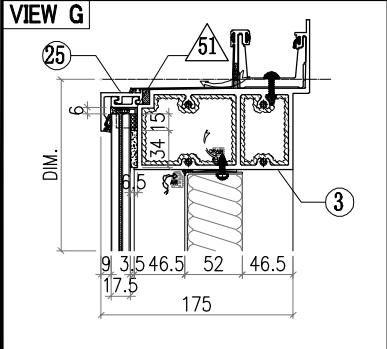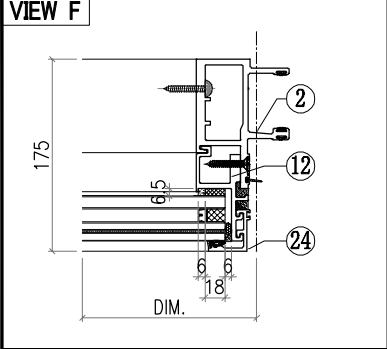

ALUM. EXTRUSION			
ITEM	FAB. DWG NO.	LENGTH (mm)	QTY
1	X86050-P11	3276	1
2	X86048-P02	3276	1
3	X86060-001-133	548	1
4	X86063-001-064	531	1
5	X86062-001-064	531	1
6			
7	X86059-001-072	531	1
8			
9	X86086-P01	740.5	1
10	X86086-P02	646	1
11	X86086-P03	740.5	1
12	X86086-P04	646	1
13			
14			
15			
16	X86079-001	300	1
17	X86078-P01	390	2
18	N525-P01	23	2
19	X86095-001	210	1
20	X86095-002	210	1
21	X86074-P11-02	728.5	1
22	X86074-P11R-02	728.5	1
23	X86071-P04-02	749.5	2
24	X86071-P04-03	668	2
25	X86071-P01-02	772	3
26	X86145-P01-09	772	1
27			
28			
29			
30			
31			
32			
33			
34			
35			
36			
37			
38			
39			
40			
41			
42			
43			
44			
45	X86101-001-008	450	1

OTHERS (ALUM. & G.M.S. PARTS)			
ITEM	FAB. DWG NO.	LENGTH (mm)	QTY
46	BST-M012		1
	446X646 (BACK PANEL)		
47			
48			
49			
50			
51	AC-065		8
	1mm THK. ALUM. PLATE		
52	GL4-B014		1
	502X718 (GLASS)		
53	AW-D03R		1
54	GB-L014		1
	480X370 (GLASS)		
55	GL1-L014		1
	502X634 (GLASS)		

 美特鋁質有限公司 MIDI Aluminium Fabricator Ltd.							工程號	J857	類別		物料號	M1		
修改	A	B	C	採用工廠		地盤	✓	地盘	啟德6552	制圖	李傳鵬	2022-02-11	圖號	CW-298
日期	3.18	4.2	4.26	材料颜色	-			图纸名称	单元组装图	復核	練松文	2022-02-13	數量	-
								材料	-	批准	林仁安	2022-02-15	單件重量	- (KG)

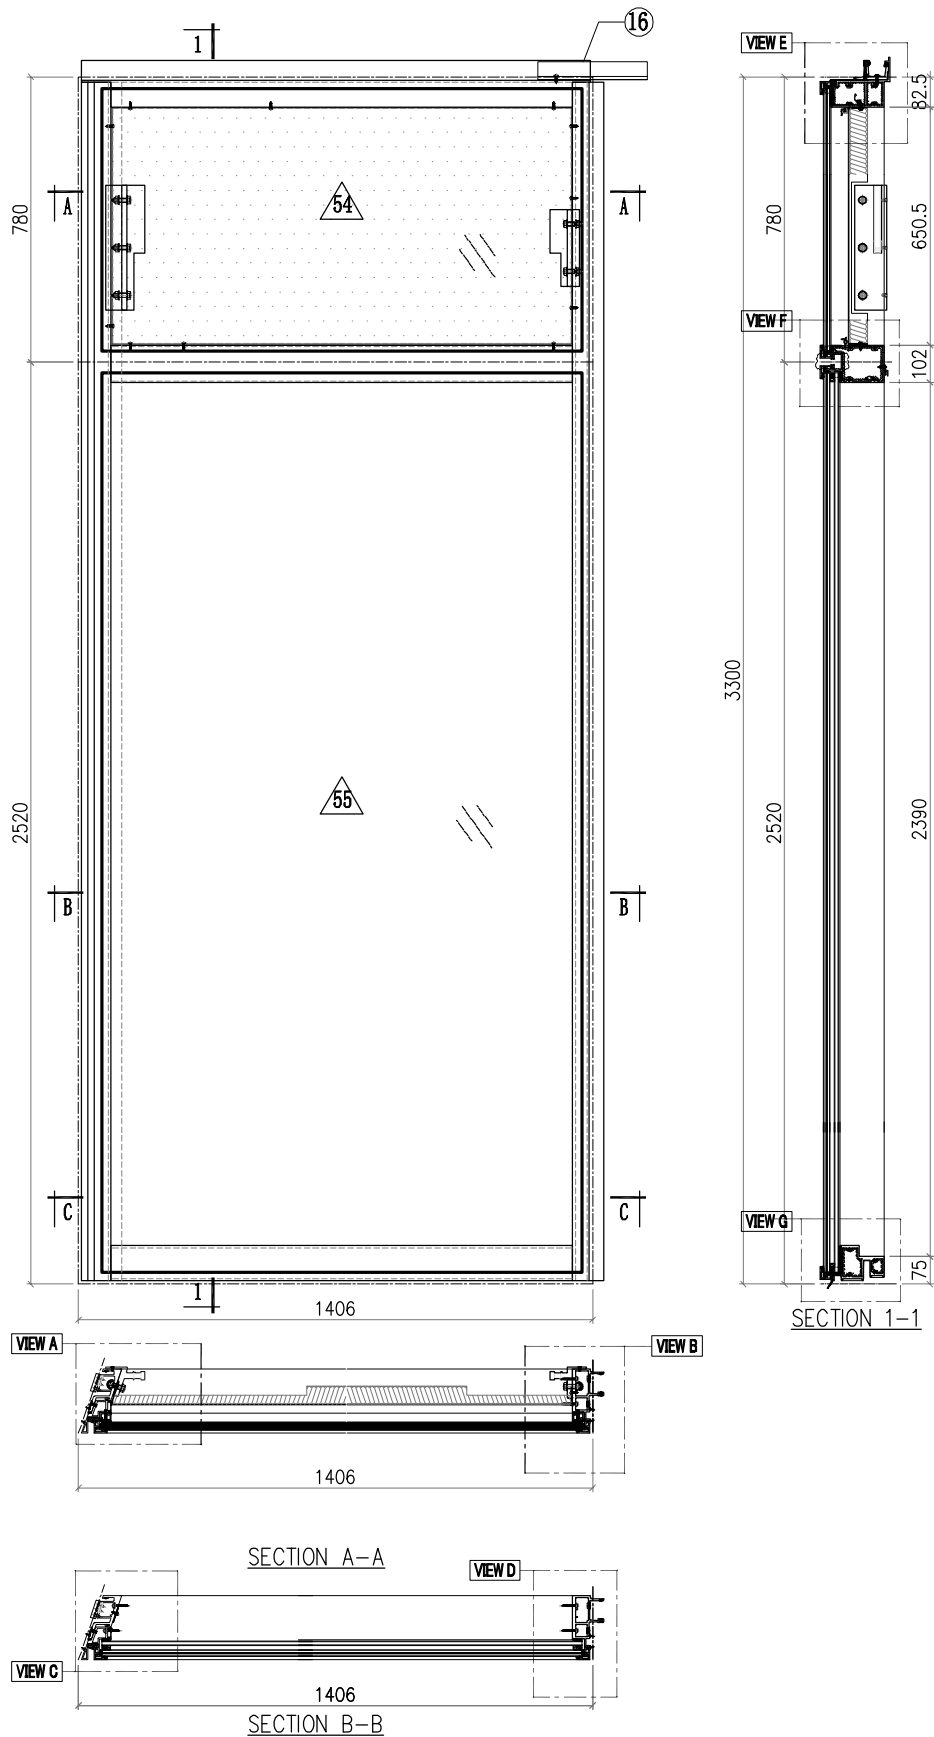

Notes	
1.	ALL DIMENSION(S) STATED IN MILLIMETRE
2.	VIEW FROM OUTSIDE
3.	 GLASS
4.	 2mm THK. BACK PANEL

美特鋁質有限公司 MIDI Aluminium Fabricator Ltd.						工程號	J857	類別		物料號	M1		
修改	A	B	C	採用工廠	地盤	✓	地盘	啟德6552	制圖	李傳鵬	2022-02-11	圖號	CW-298
日期	3.18	4.2	4.26	材料颜色	-		图纸名称	单元组装图	復核	練松文	2022-02-13	數量	-
							材料	-	批准	林仁安	2022-02-15	單件重量	- (KG)

VIEW A

VIEW B

VIEW C

VIEW D

VIEW E

VIEW F

VIEW G




OTHERS (ALUM. & G.M.S. PARTS)

ITEM	FAB. DWG NO.	LENGTH (mm)	QTY
46	BST-CZ016		1
	1257X646 (BACK PANEL)		
47			
48			
49			
50			
51	AC-065		8
	1mm THK. ALUM. PLATE		
52			
53			
54	GL4-B107		1
	1313X718 (GLASS)		
55	GL1-B107		1
	1313X2458 (GLASS)		

ALUM. EXTRUSION


ITEM	FAB. DWG NO.	LENGTH (mm)	QTY
1	X86054-P01	3276	1
2	X86047-P01	3276	1
3	X86060-001-B11	1390.5	1
4			
5			
6	X86061-001-065	1325.5	1
7	X86059-001-B31	1325.5	1
8			
9			
10			
11			
12			
13	X86088-P03	3276	1
14	X86083-001	50	3
15			
16	X86079-008	150	1
17			
18			
19	X86104-001	340	1
20	X86095-002	210	1
21	X86074-P01-02	706.5	1
22	X86074-P01R-02	706.5	1
23	X86071-P04-02	749.5	2
24	X86071-P04-04	2491.5	2
25	X86071-P01-30	1353.5	4
26			
27			
28			
29			
30			
31			
32			
33			
34			
35			
36			
37			
38			
39			
40			
41			
42	X86152-P02	650	1
43	X86152-P03	2359.5	1
44			
45	X86101-001-063	1230	1

 美特鋁質有限公司 MIDI Aluminium Fabricator Ltd.							工程號	J857	類別		物料號	M1		
修改	A	B	C	採用工廠		地盤	✓	地盘	啟德6552	制圖	李傳鵬	2022-02-11	圖號	CW-299
日期	3.18	4.2	4.26	材料颜色	-			图纸名称	单元组装图	復核	練松文	2022-02-13	數量	-
				材料颜色	-			材料	-	批准	林仁安	2022-02-15	單件重量	- (KG)

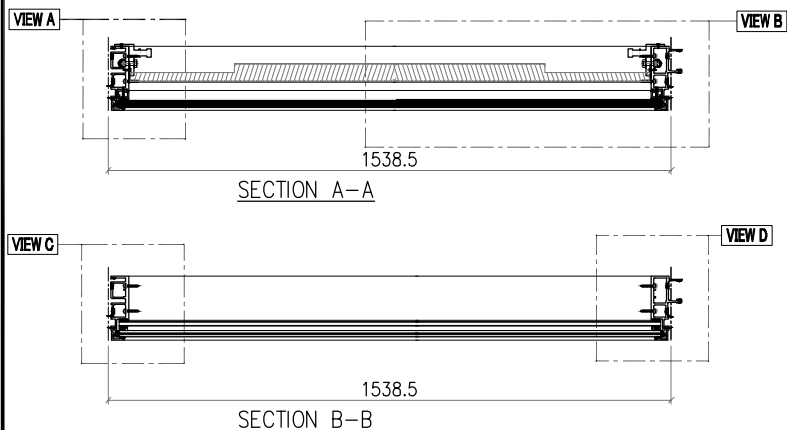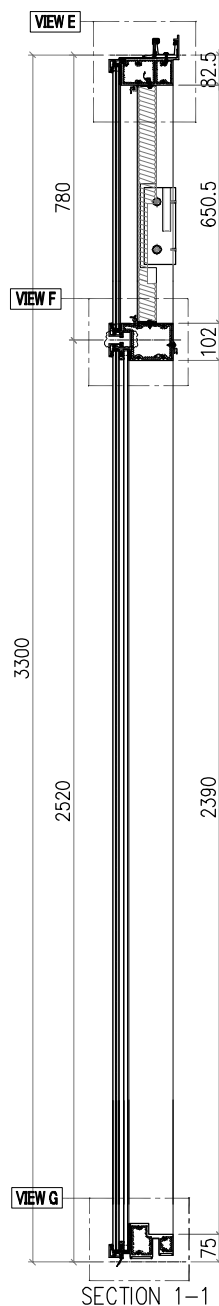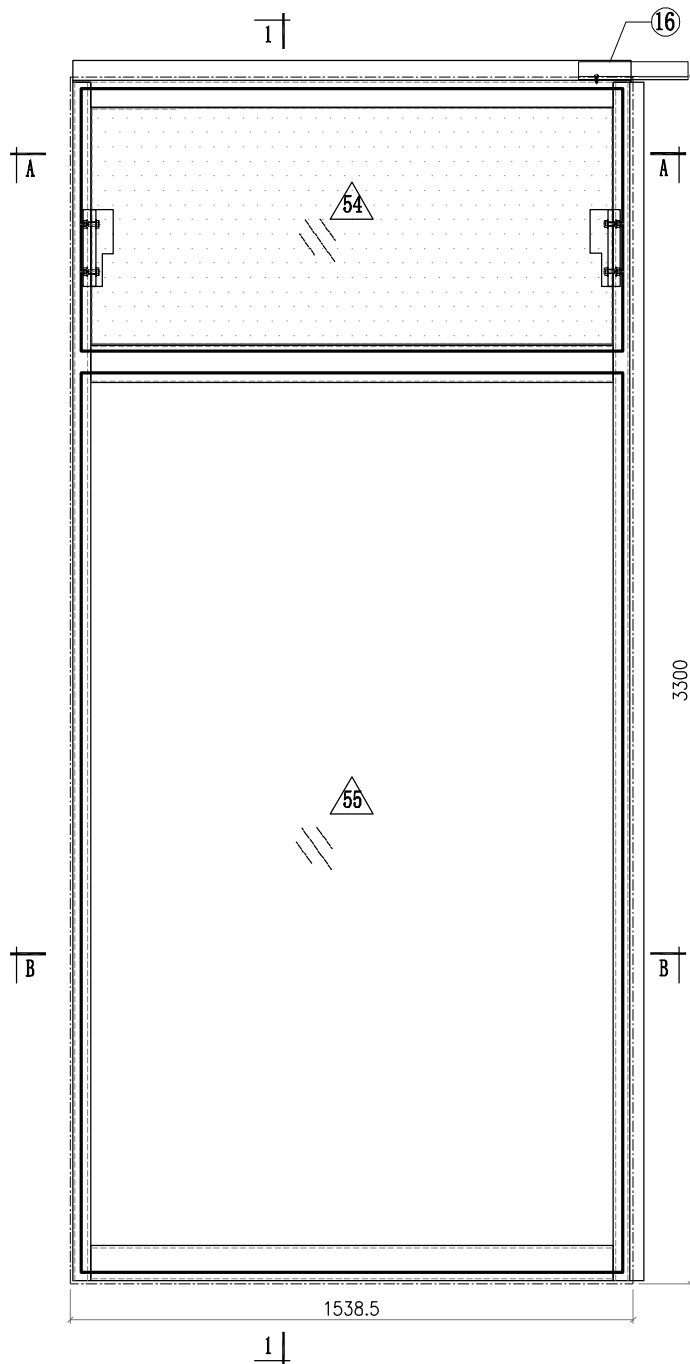


- Notes**
1. ALL DIMENSION(S) STATED IN MILLIMETRE
 2. VIEW FROM OUTSIDE
 3.  GLASS
 4.  2mm THK. BACK PANEL






 美特鋁質有限公司 MIDI Aluminium Fabricator Ltd.							工程號	J857	類別		物料號	M1		
修改	A	B	C	採用工廠		地盤	✓	地盘	啟德6552	制圖	李傳鵬	2022-02-11	圖號	CW-300
图纸名称	单元组装图							復核	練松文	2022-02-13	數量	-		
日期	3.18	4.2	4.26	材料颜色	-			材料	-	批准	林仁安	2022-02-15	單件重量	- (KG)

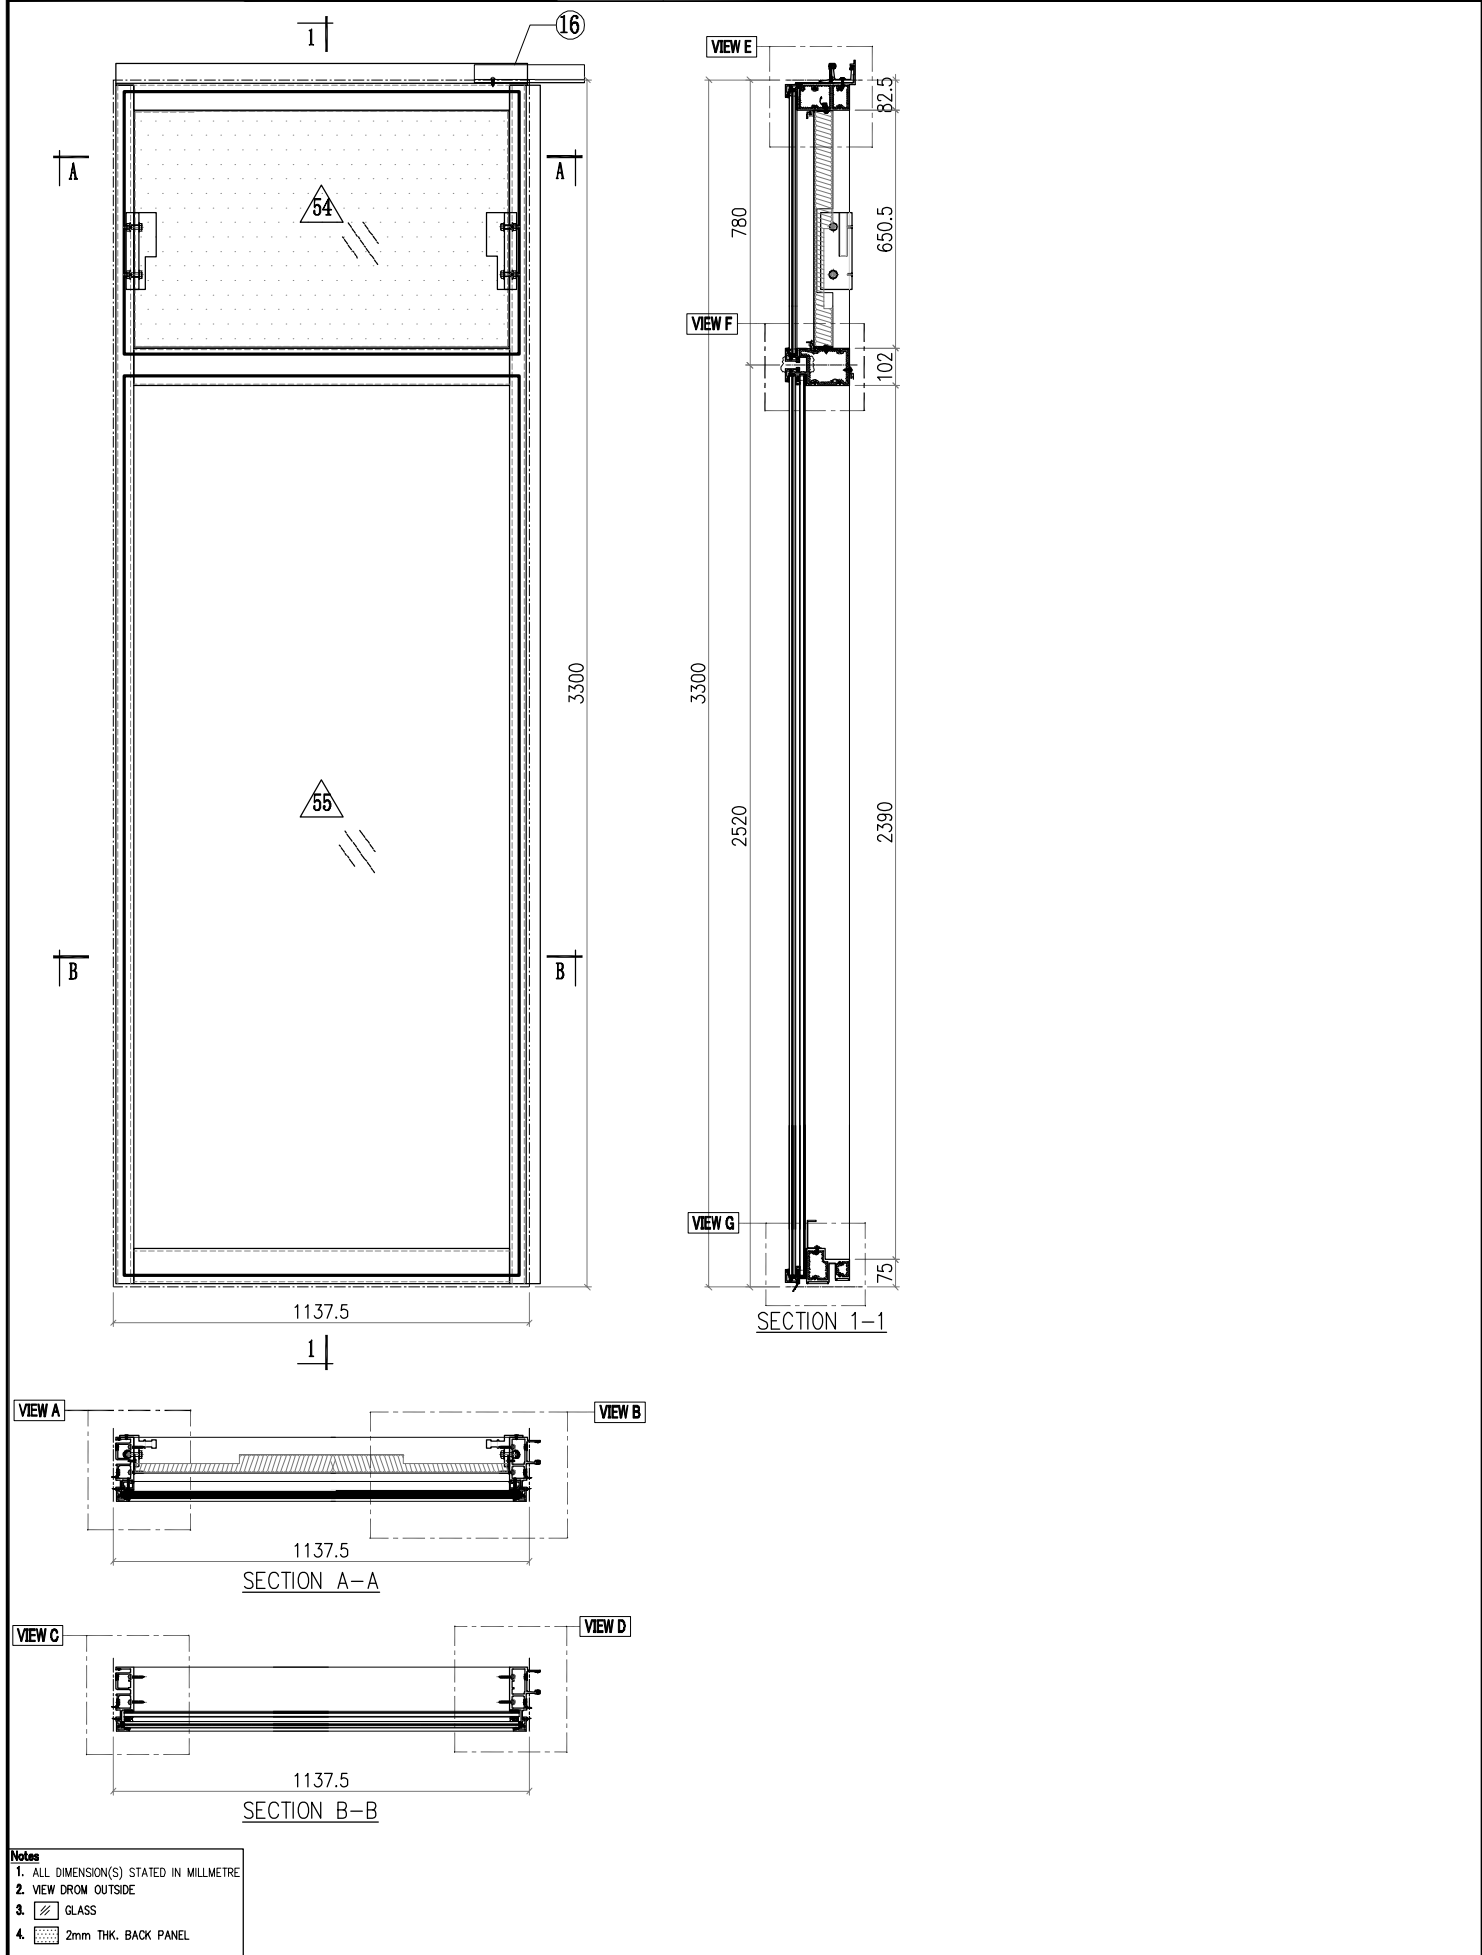

美特鋁質有限公司 MIDI Aluminium Fabricator Ltd.							工程號	J857	類別		物料號	M1			
							地盘	啟德6552	制圖	李傳鵬	2022-02-11	圖號	CW-301		
修改	A	B	C	採用	工廠		地盘	✓	图纸名称	单元组装图	復核	練松文	2022-02-13	數量	-
日期	3.18	4.2	4.26	材料	颜色	-			材料	-	批准	林仁安	2022-02-15	單件重量	- (KG)

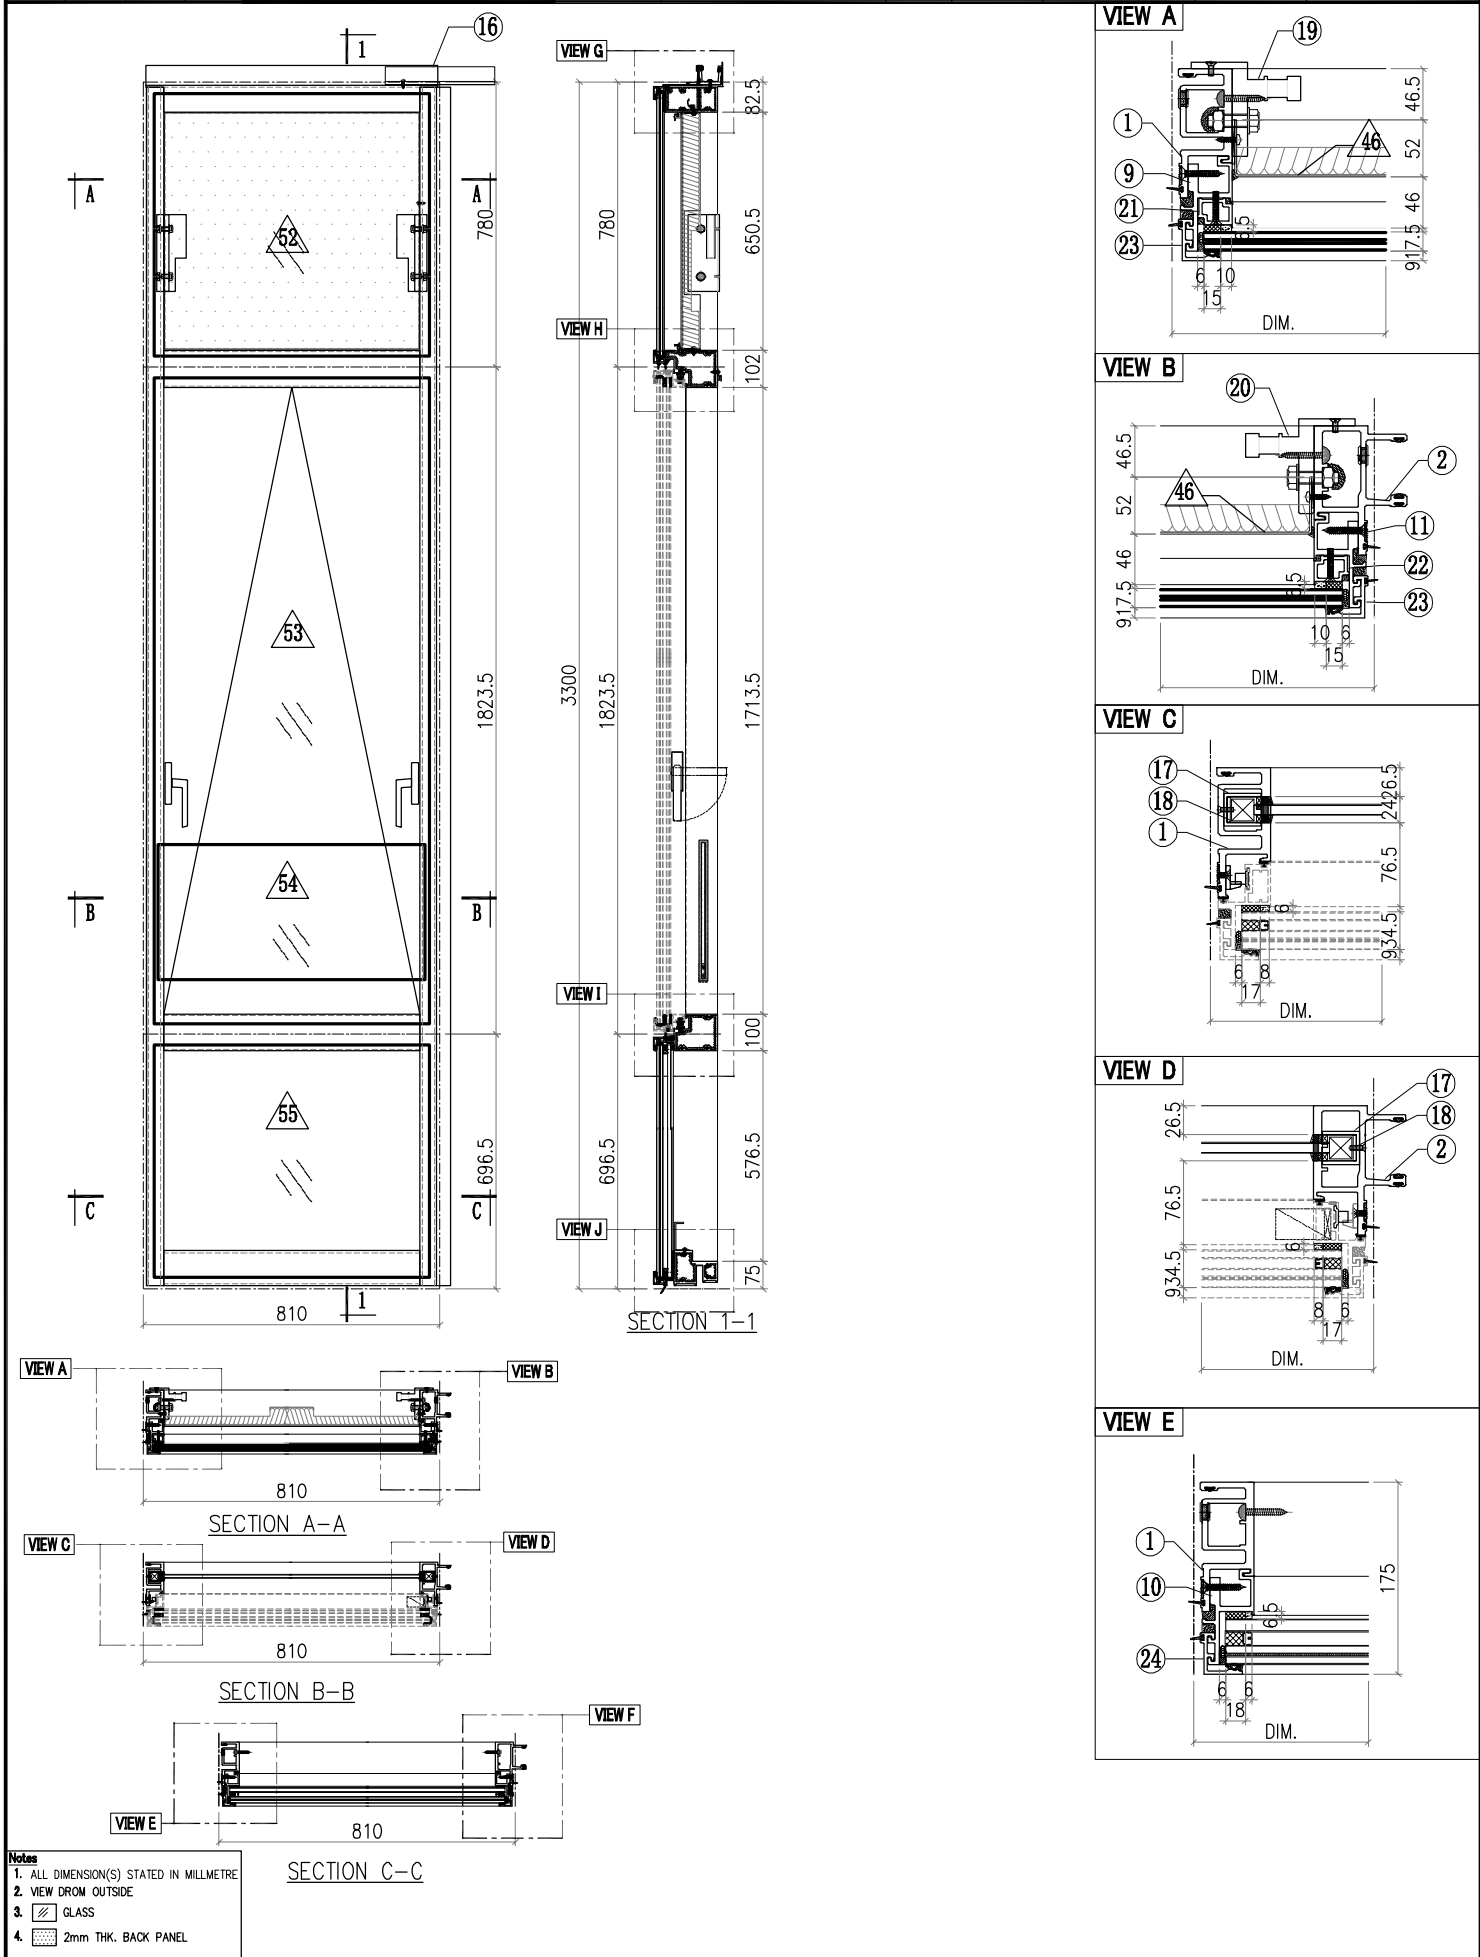

 美特鋁質有限公司 MIDI Aluminium Fabricator Ltd.							工程號	J857	類別		物料號	M1		
							地盘	啟德6552	制圖	李傳鵬	2022-02-11	圖號	CW-301	
修改	A	B	C	採用	工廠	地盘	✓	图纸名称	单元组装图	復核	練松文	2022-02-13	數量	-
日期	3.18	4.2	4.26	材料	颜色	-		材料	-	批准	林仁安	2022-02-15	單件重量	- (KG)

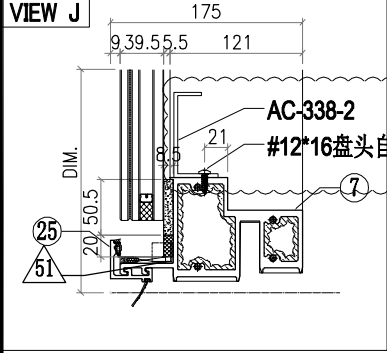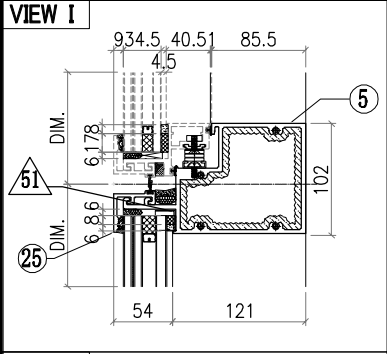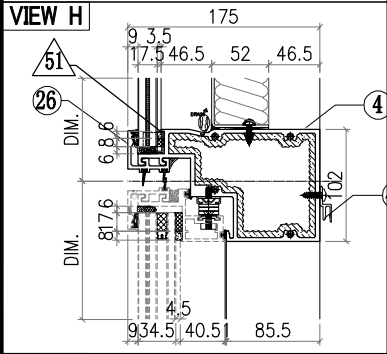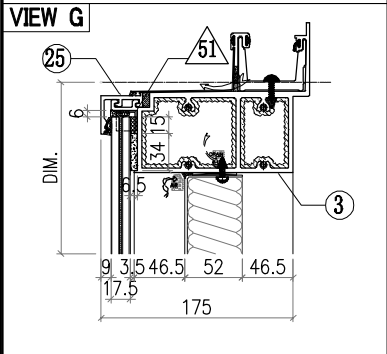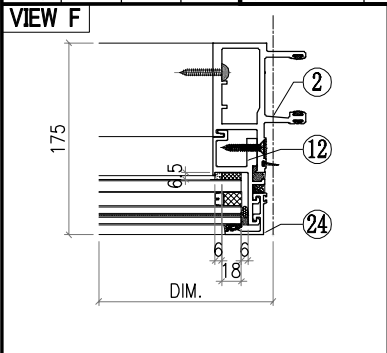


刮假胶位要170mm,
之前有给地相关资料。








ALUM. EXTRUSION			
ITEM	FAB. DWG NO.	LENGTH (mm)	QTY
1	X86050-P01	3276	1
2	X86048-P01	3276	1
3	X86060-001-131	798	1
4	X86063-001-001	781	1
5	X86062-001-001	781	1
6			
7	X86059-001-071a	781	1
8			
9	X86086-P01	740.5	1
10	X86086-P02	646	1
11	X86086-P03	740.5	1
12	X86086-P04	646	1
13			
14			
15			
16	X86079-001	300	1
17	X86078-P01	390	2
18	N525-P01	23	2
19	X86095-001	210	1
20	X86095-002	210	1
21	X86074-P11-02	728.5	1
22	X86074-P11R-02	728.5	1
23	X86071-P04-02	749.5	2
24	X86071-P04-03	668	2
25	X86071-P01-04	792	3
26	X86145-P01-03	792	1
27			
28			
29			
30			
31			
32			
33			
34			
35			
36			
37			
38			
39			
40			
41			
42			
43			
44			
45	X86101-001-001	700	1

OTHERS (ALUM. & G.M.S. PARTS)			
ITEM	FAB. DWG NO.	LENGTH (mm)	QTY
46	BST-M005		1
	696X646 (BACK PANEL)		
47			
48			
49			
50			
51	AC-065		8
	1mm THK. ALUM. PLATE		
52	GL4-B007		1
	752X718 (GLASS)		
53	AW-A02		1
54	GB-L007		1
	730X370 (GLASS)		
55	GL1-L007		1
	752X634 (GLASS)		

 美特鋁質有限公司 MIDI Aluminium Fabricator Ltd.							工程號	J857	類別		物料號	M1		
修改	A	B	C	採用工廠		地盤	✓	地盘	啟德6552	制圖	李傳鵬	2022-02-11	圖號	CW-302
日期	3.18	4.2	4.26	材料颜色	-			图纸名称	单元组装图	復核	練松文	2022-02-13	數量	-
								材料	-	批准	林仁安	2022-02-15	單件重量	- (KG)

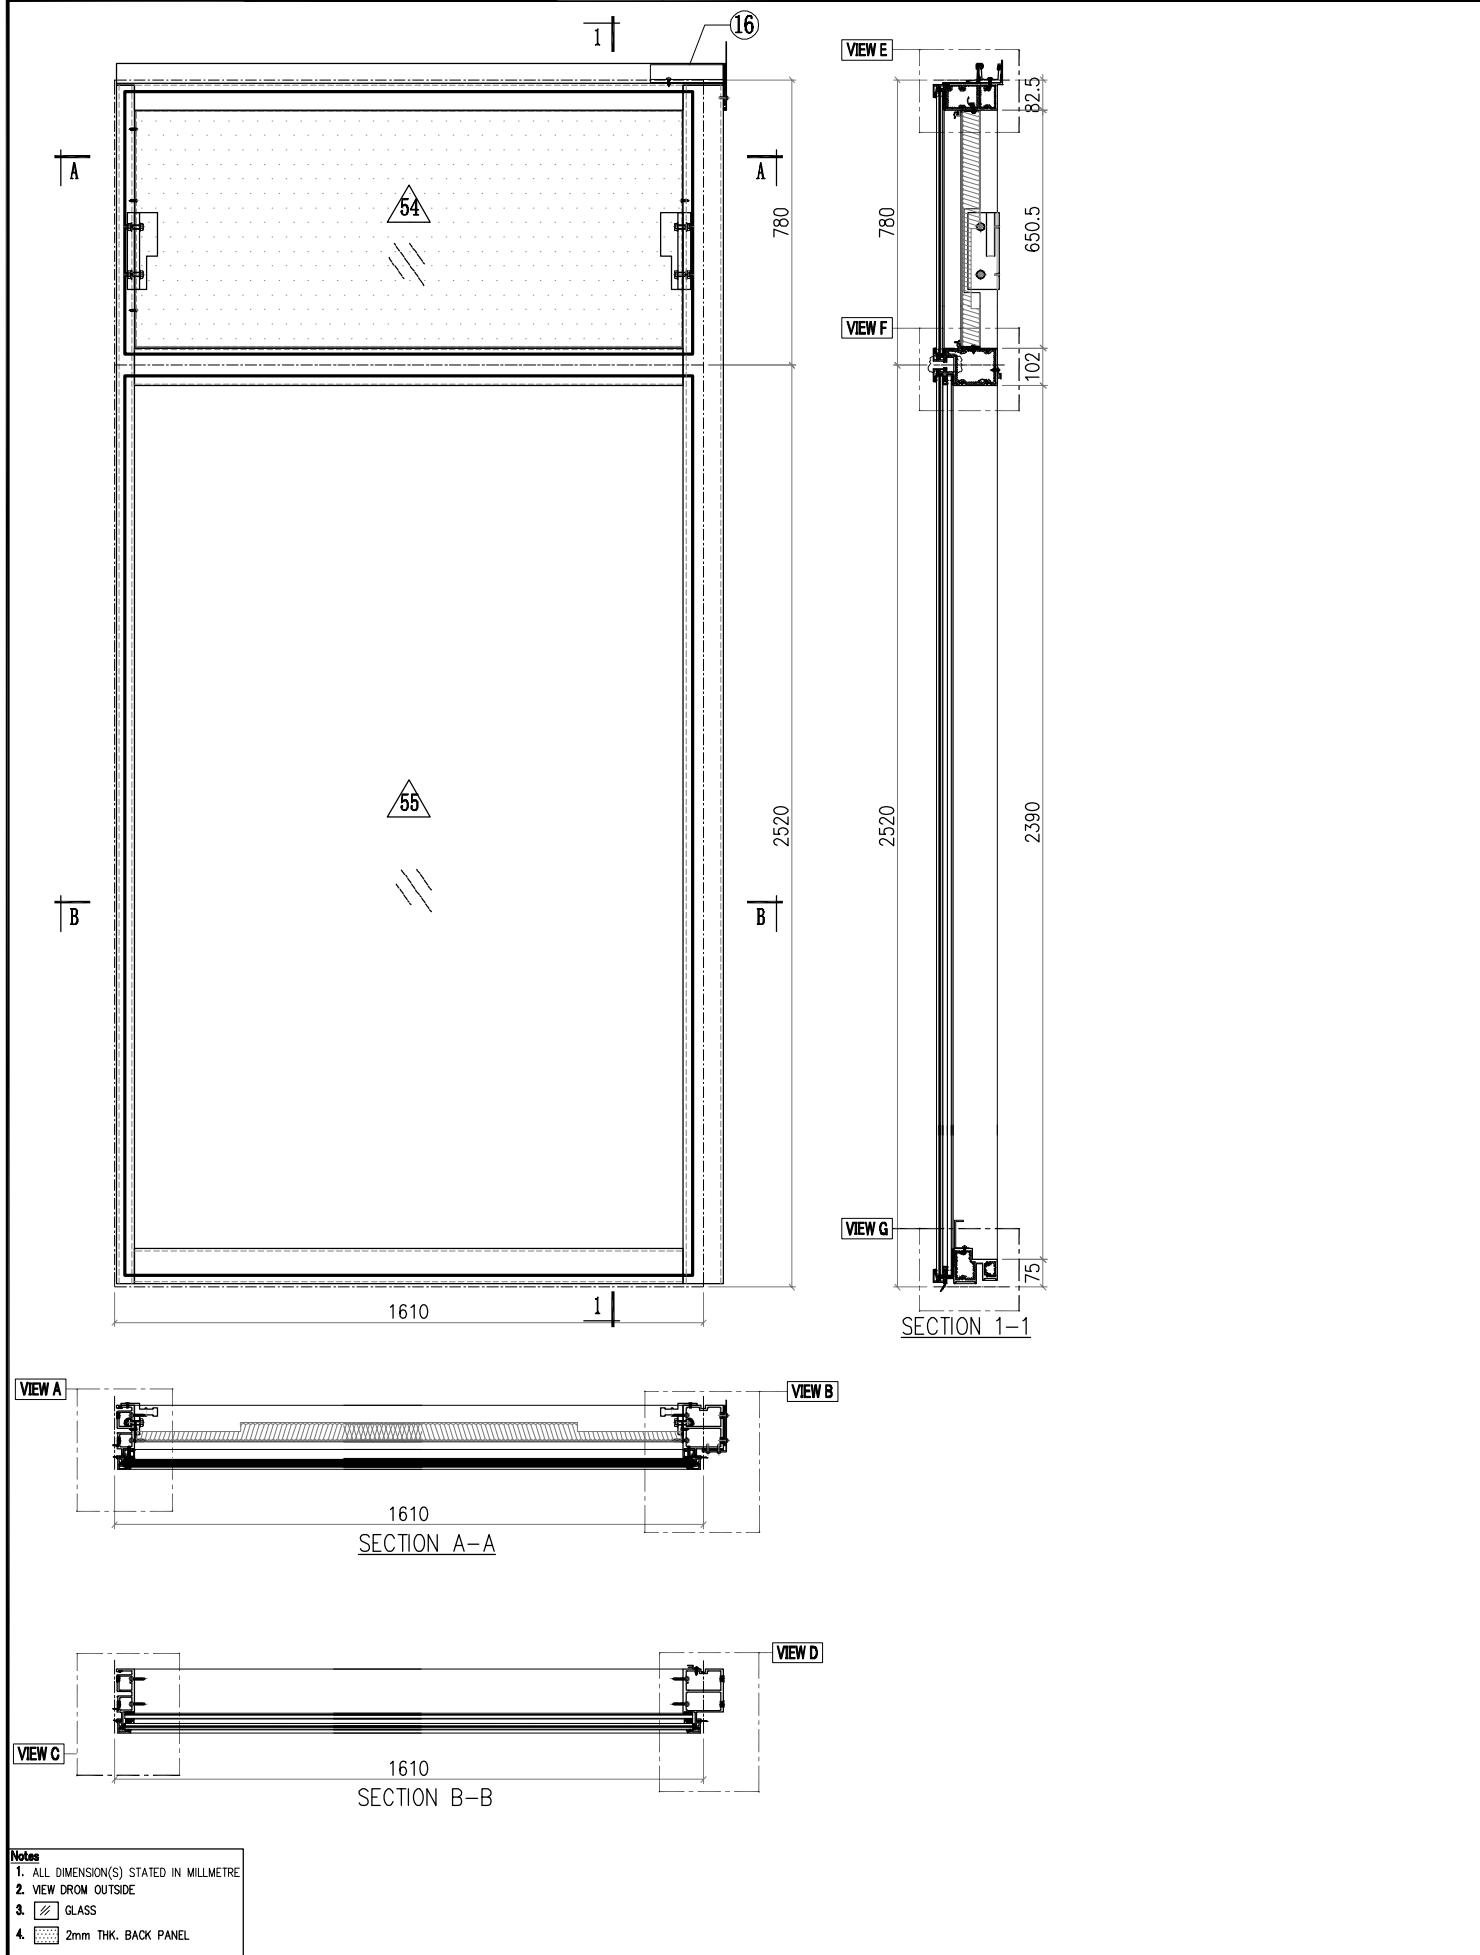

 美特鋁質有限公司 MIDI Aluminium Fabricator Ltd.							工程號	J857	類別		物料號	M1		
							地盘	啟德6552	制圖	李傳鵬	2022-02-11	圖號	CW-302	
修改	A	B	C	採用	工廠	地盘	✓	图纸名称	单元组装图	復核	練松文	2022-02-13	數量	-
日期	3.18	4.2	4.26	材料	颜色	-		材料	-	批准	林仁安	2022-02-15	單件重量	- (KG)

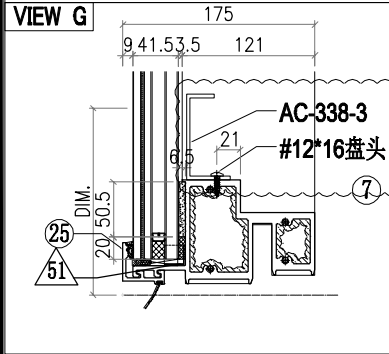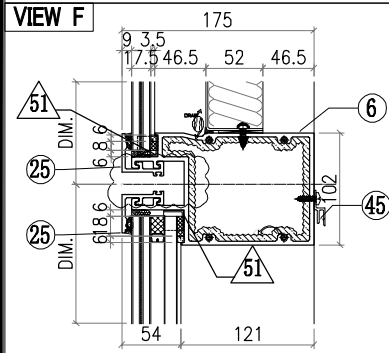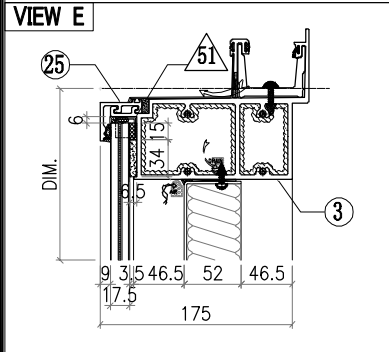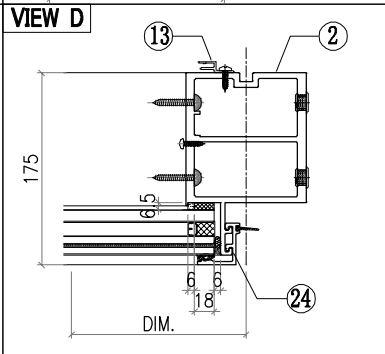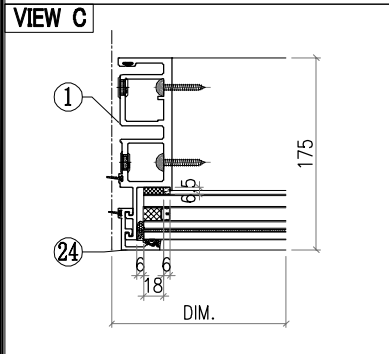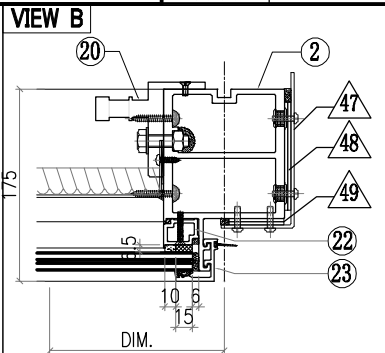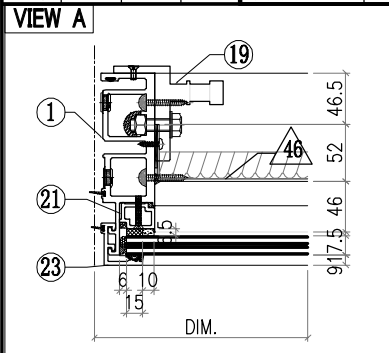


刮假胶位要170mm,
之前有给地相关资料。

ALUM. EXTRUSION			
ITEM	FAB. DWG NO.	LENGTH (mm)	QTY
1	X86049-P01	3276	1
2		3276	1
3	X86060-001-052	1659	1
4			
5			
6	X86061-001-027	1564	1
7	X86059-001-126	1564	1
8			
9			
10			
11			
12			
13	X86101-P01	2250	1
14			
15			
16	X86079-005	200	1
17			
18			
19	X86095-001	210	1
20	X86095-002	210	1
21	X86074-P01-02	706.5	1
22	X86074-P01R-02	706.5	1
23	X86071-P04-02	749.5	2
24	X86071-P04-04	2491.5	2
25	X86071-P01-35	1592	4
26			
27			
45	X86101-001-040	1500	1


OTHERS (ALUM. & G.M.S. PARTS)			
ITEM	FAB. DWG NO.	LENGTH (mm)	QTY
46	BST-M048		1
	1496X646 (BACK PANEL)		
47	AC-062		1
	3mm THK. ALUM. PLATE		
48	AC-063		2
	3mm THK. ALUM. PLATE		
49	AC-064		2
	3mm THK. ALUM. PLATE		
50			
51	AC-065		8
	1mm THK. ALUM. PLATE		
52			
53			
54	GL4-B111		1
	1552X718 (GLASS)		
55	GL2-L111		1
	1552X2458 (GLASS)		

 美特鋁質有限公司 MIDI Aluminium Fabricator Ltd.							工程號	J857	類別		物料號	M1		
修改	A	B	C	採用工廠		地盤	✓	地盘	啟德6552	制圖	李傳鵬	2022-02-11	圖號	CW-303
日期	3.18	4.2	4.26	材料顏色	-			图纸名称	单元组装图	復核	練松文	2022-02-13	數量	-
								材料	-	批准	林仁安	2022-02-15	單件重量	- (KG)

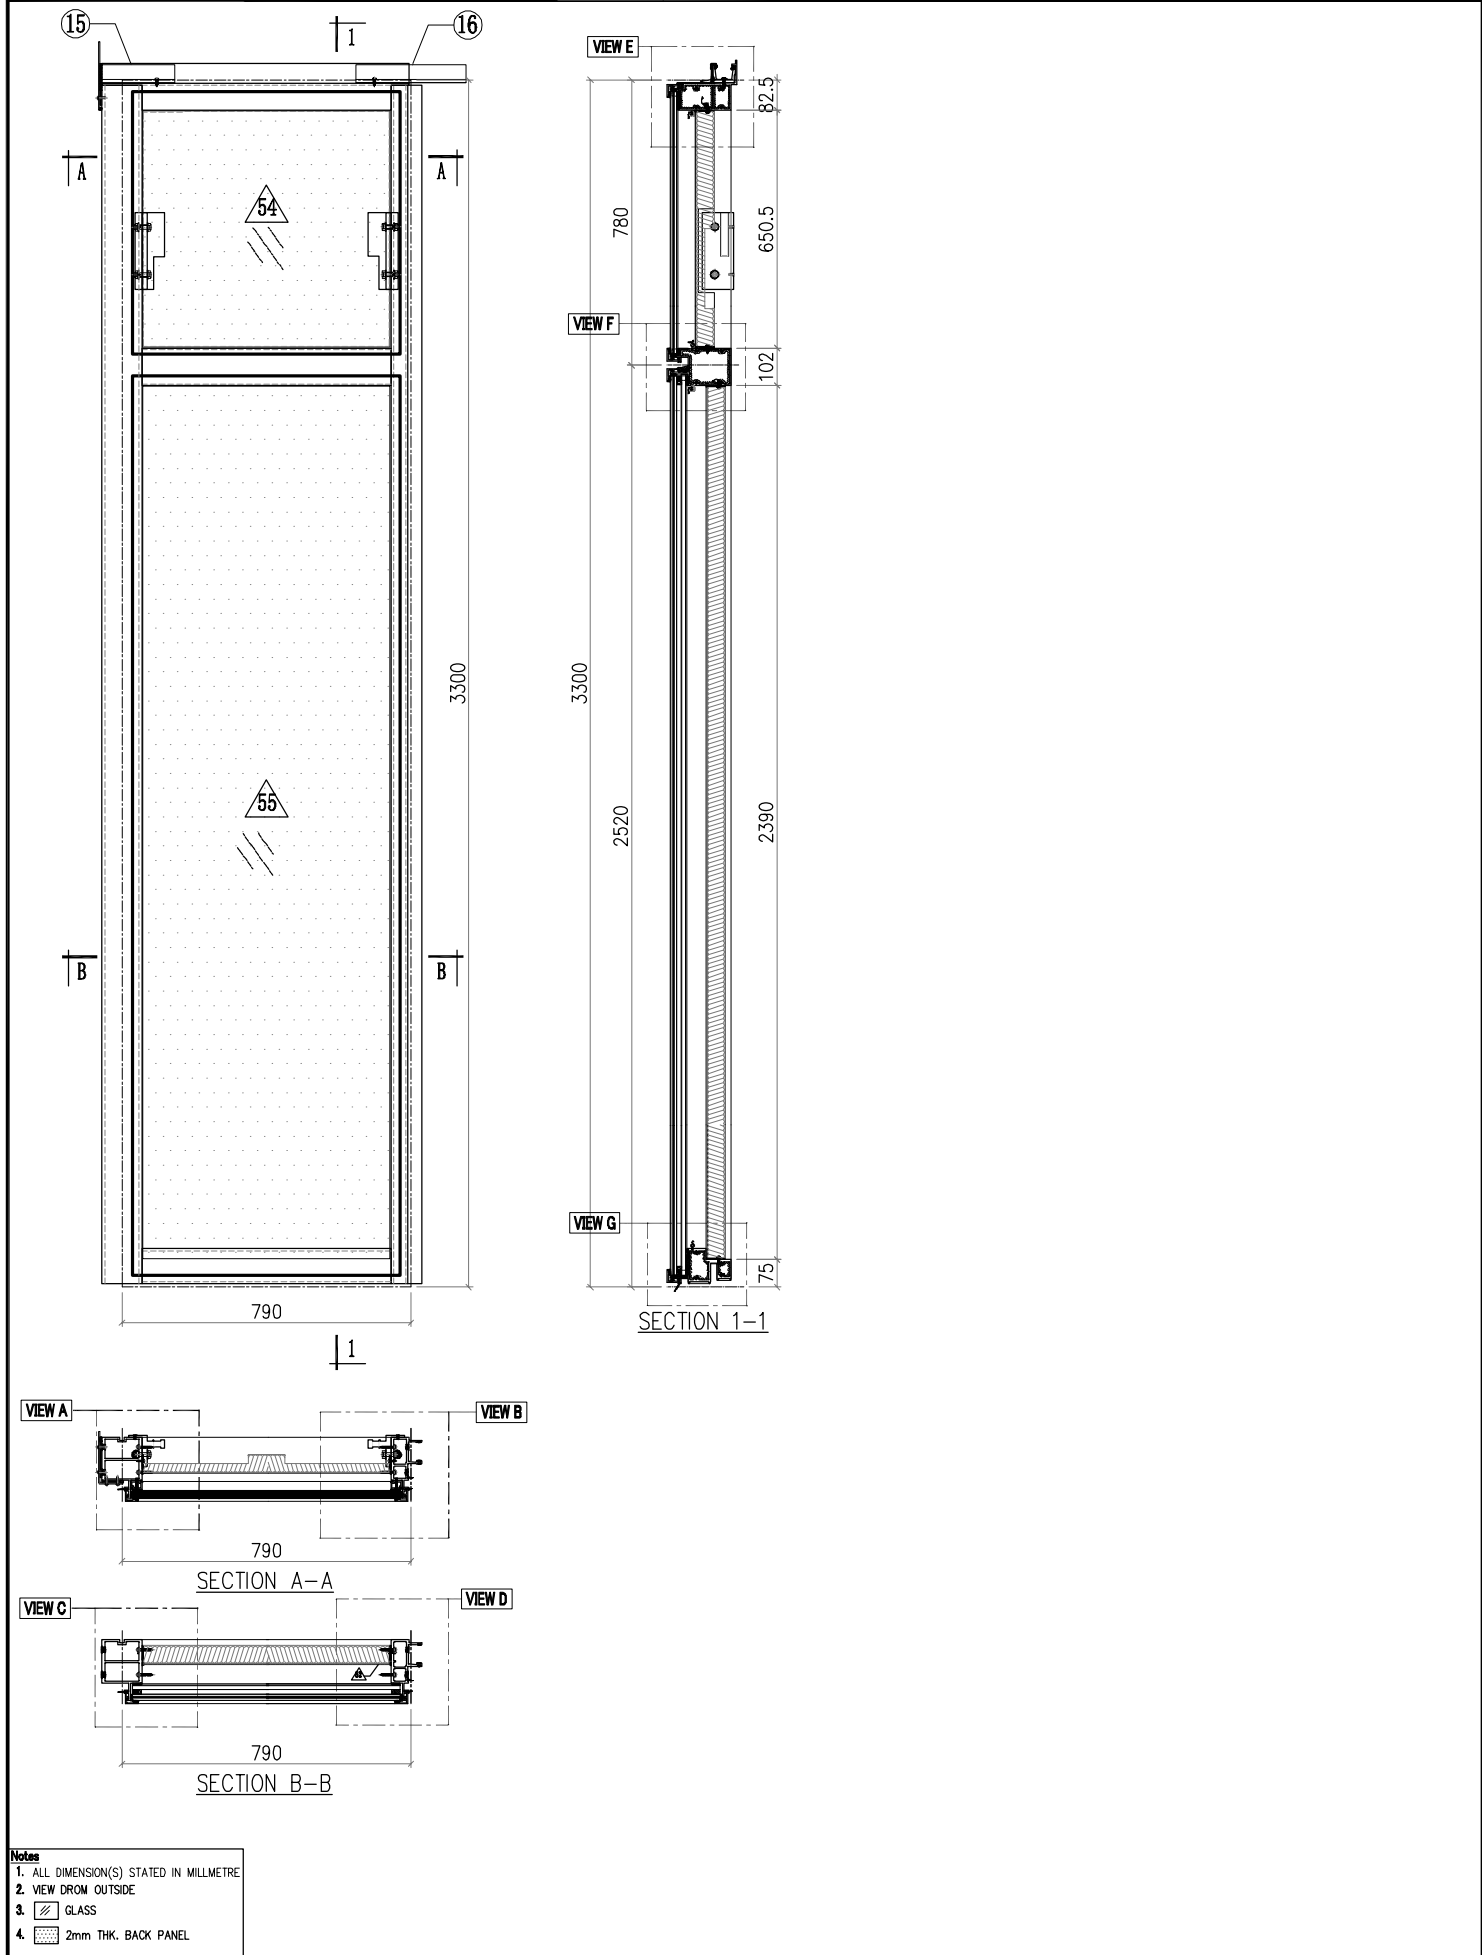


美特鋁質有限公司 MIDI Aluminium Fabricator Ltd.						工程號	J857	類別		物料號	M1		
修改	A	B	C	採用工廠	地盤	✓	圖紙名稱	单元组装图	復核	李傳鵬	2022-02-11	圖號	CW-303
日期	3.18	4.2	4.26	材料顏色	-		材料	-	批准	練松文	2022-02-13	數量	-
										林仁安	2022-02-15	單件重量	- (KG)


VIEW A

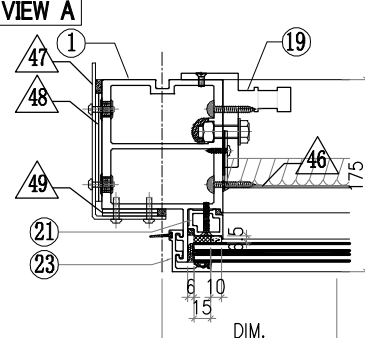


VIEW B

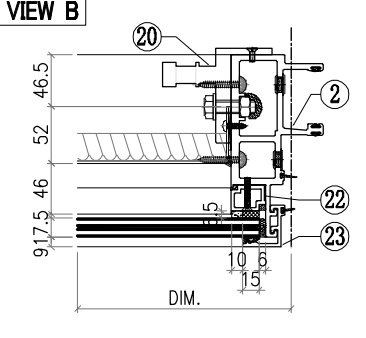


VIEW C

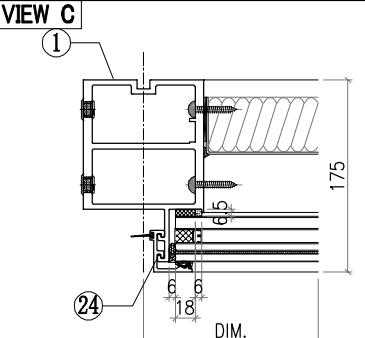


VIEW D

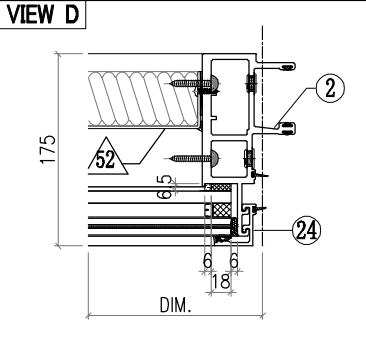


VIEW E

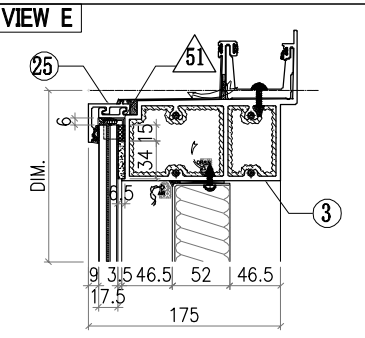

VIEW F

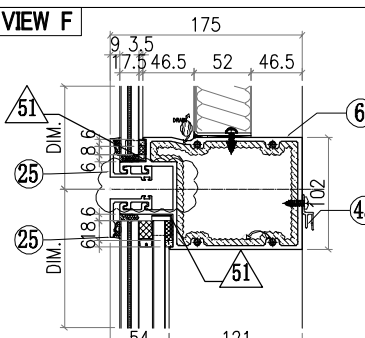

VIEW G

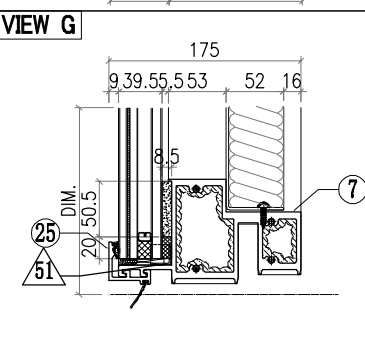


○ALUM. EXTRUSION




ITEM	FAB. DWG NO.	LENGTH (mm)	QTY
1	X86056-P40	3276	1
2	X86047-P02	3276	1
3	X86060-001-026	839	1
4			
5			
6	X86061-001-061	744	1
7	X86059-001-065	744	1
8			
9			
10			
11			
12			
13			
14			
15	X86079-002	200	1
16	X86079-001	300	1
17			
18			
19	X86095-001	210	1
20	X86095-002	210	1
21	X86074-P01-02	706.5	1
22	X86074-P01R-02	706.5	1
23	X86071-P04-02	749.5	2
24	X86071-P04-04	2491.5	2
25	X86071-P01-02	772	4
26			
27			
△ OTHERS (ALUM. & G.M.S. PARTS)

ITEM	FAB. DWG NO.	LENGTH (mm)	QTY
46	BST-M009		1
	676X646 (BACK PANEL)		
47	AC-061		1
	3mm THK. ALUM. PLATE		
48	AC-063		2
	3mm THK. ALUM. PLATE		
49	AC-064		2
	3mm THK. ALUM. PLATE		
50			
51	AC-065		8
	1mm THK. ALUM. PLATE		
52	BST-F001		1
	676X2386 (BACK PANEL)		
53			
54	GL4-B011		1
	732X718 (GLASS)		
55	GL1-B011		1
	732X2458 (GLASS)		







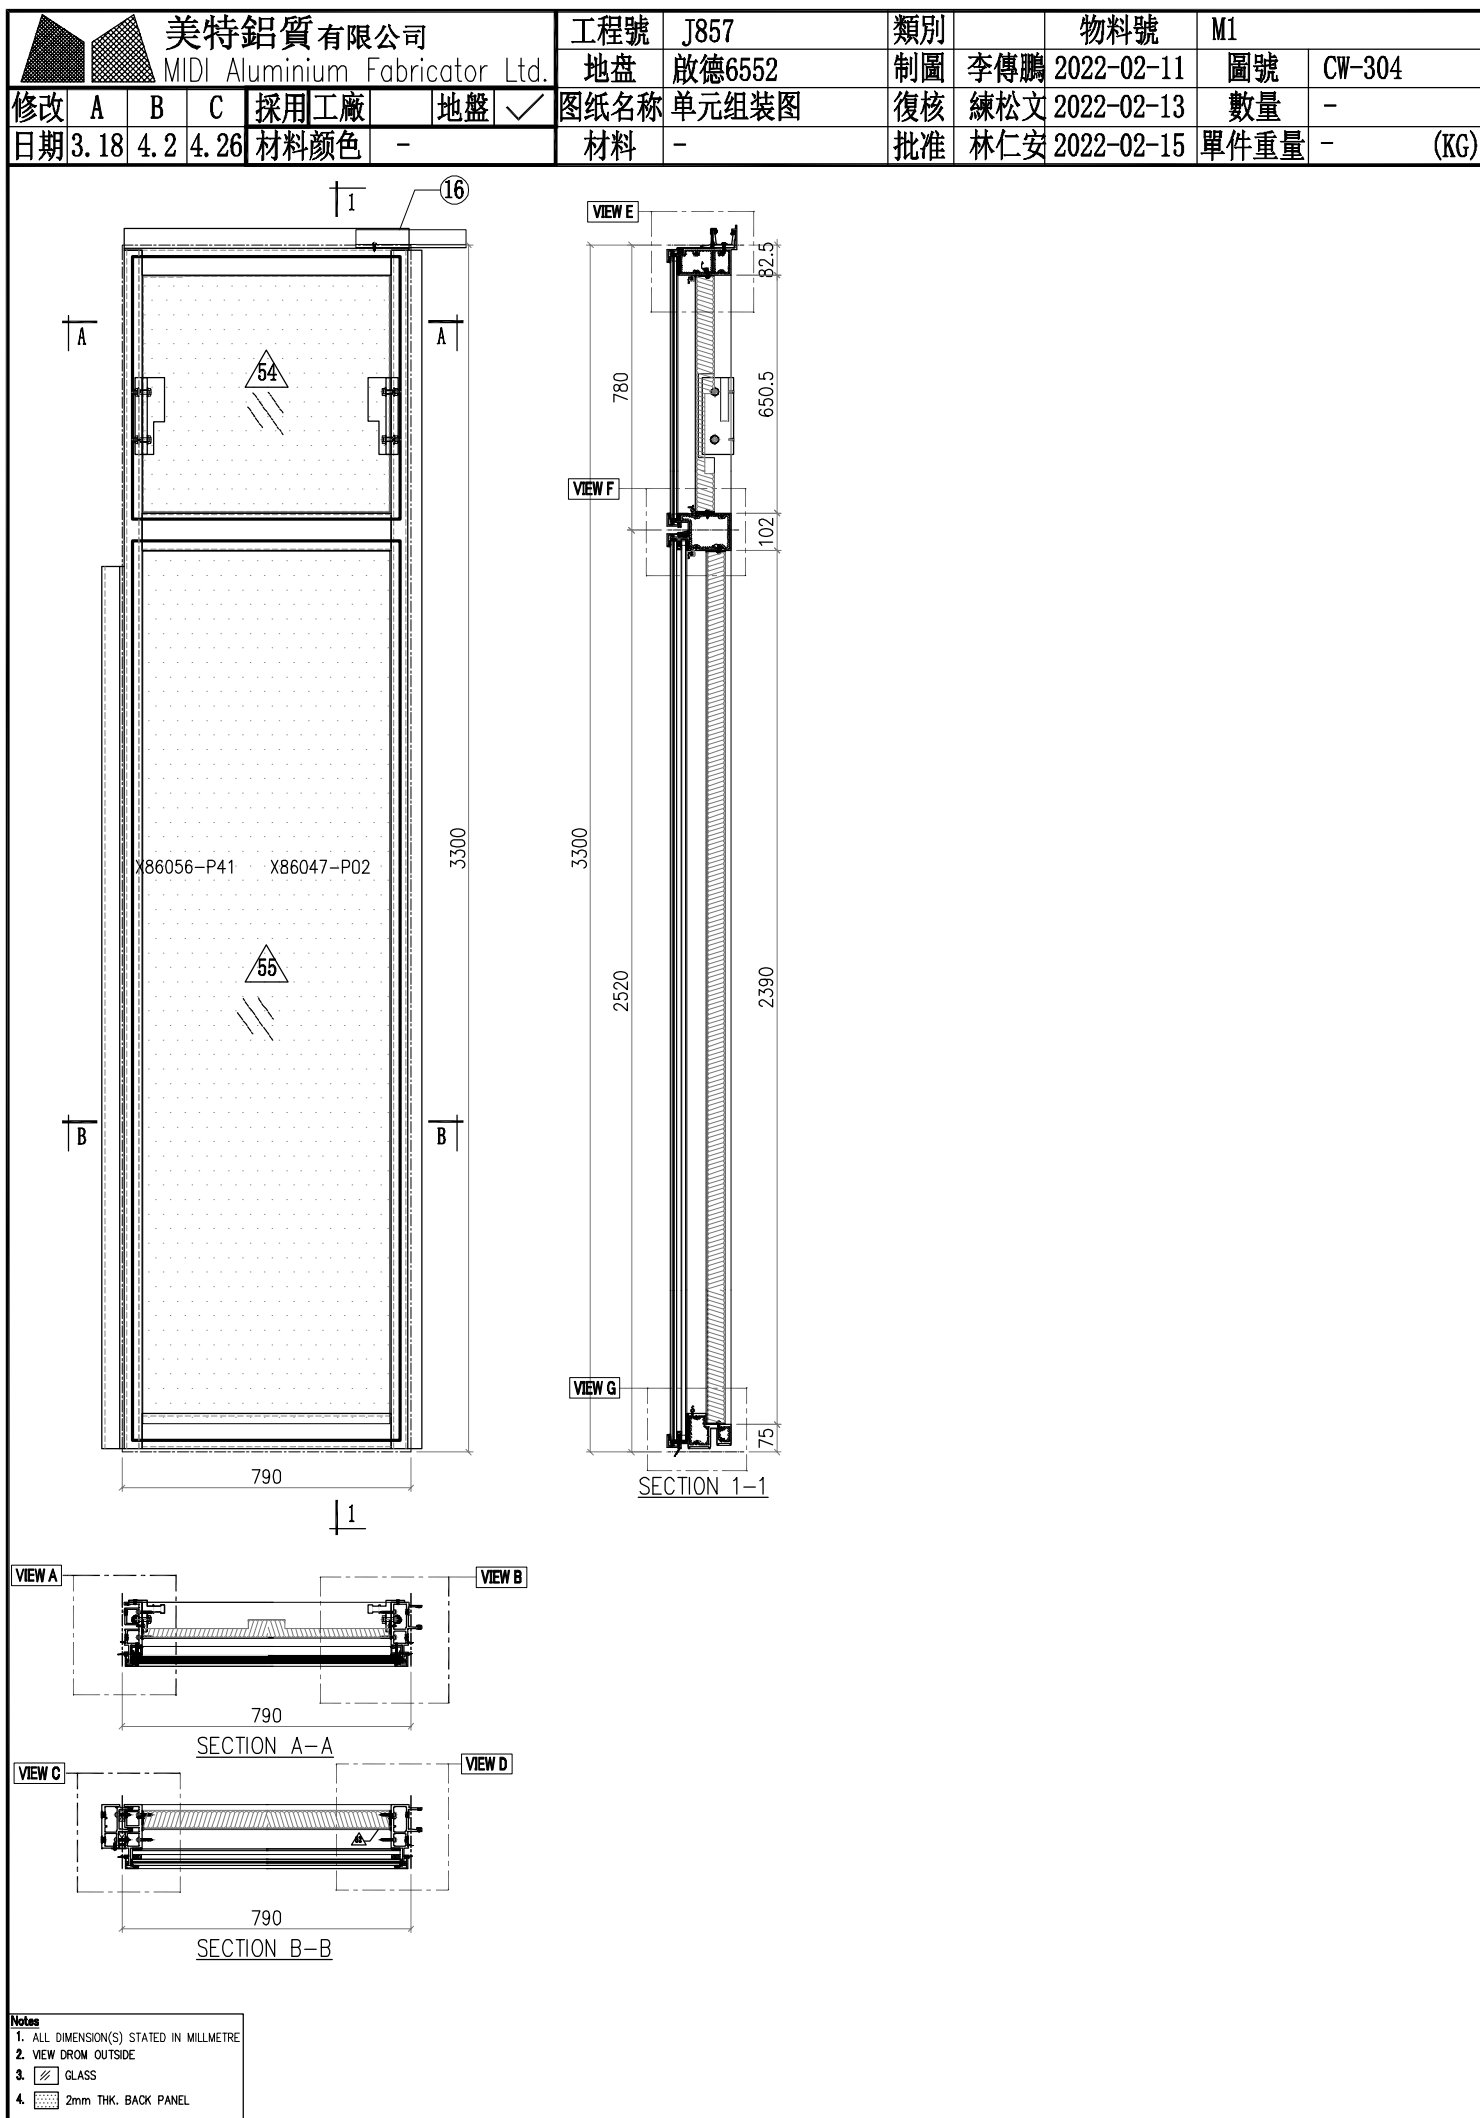


 美特鋁質有限公司 MIDI Aluminium Fabricator Ltd.							工程號	J857	類別		物料號	M1		
修改	A	B	C	採用工廠		地盤	✓	地盘	啟德6552	制圖	李傳鵬	2022-02-11	圖號	CW-318
日期	3.18	4.2	4.26	材料顏色	-			图纸名称	单元组装图	復核	練松文	2022-02-13	數量	-
								材料	-	批准	林仁安	2022-02-15	單件重量	- (KG)

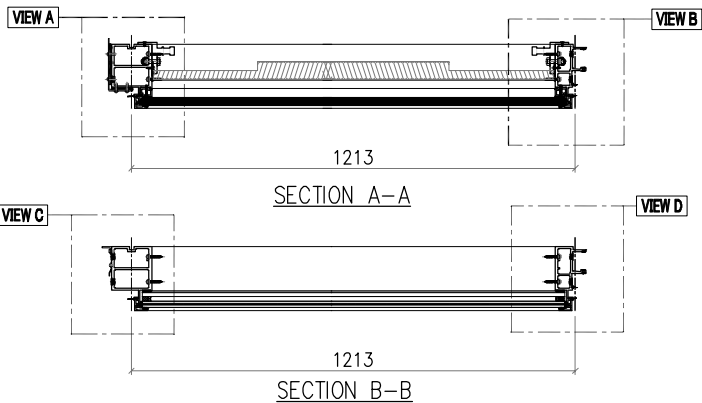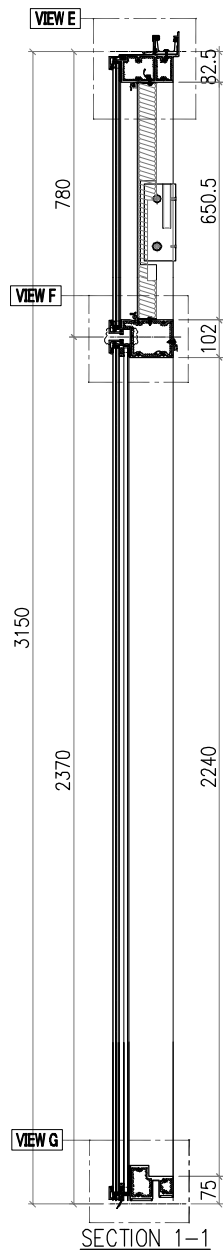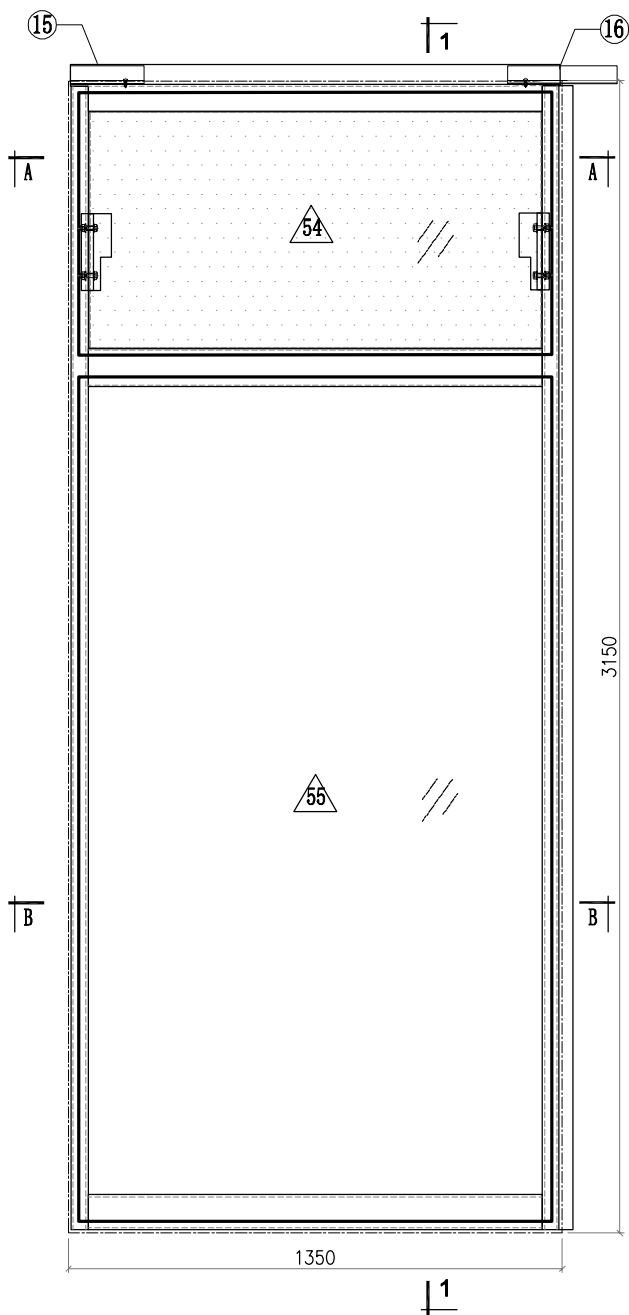

Notes	
ALL DIMENSION(S) STATED IN MILLIMETRE	
VIEW FROM OUTSIDE	
	GLASS
	2mm THK. BACK PANEL



 美特鋁質有限公司 MIDI Aluminium Fabricator Ltd.							工程號	J857	類別		物料號	M1		
							地盘	啟德6552	制圖	李傳鵬	2022-02-11	圖號	CW-318	
修改	A	B	C	採用工廠		地盘	✓	图纸名称	单元组装图	復核	練松文	2022-02-13	數量	-
日期	3.18	4.2	4.26	材料颜色	-			材料	-	批准	林仁安	2022-02-15	單件重量	- (KG)

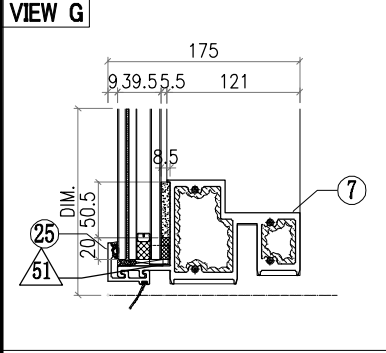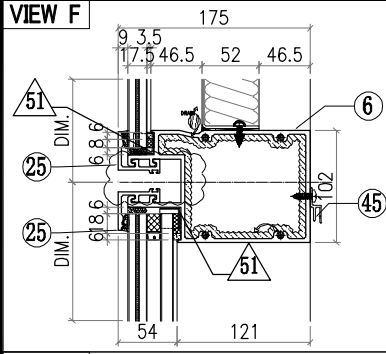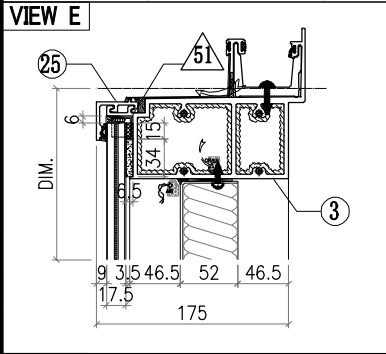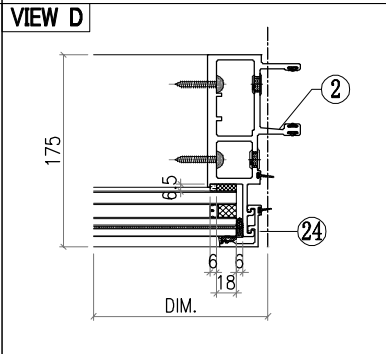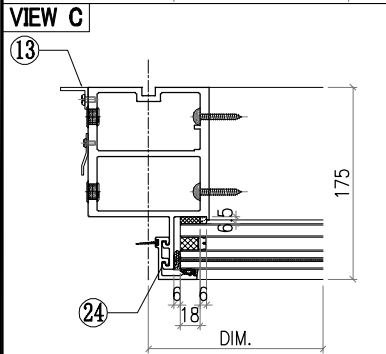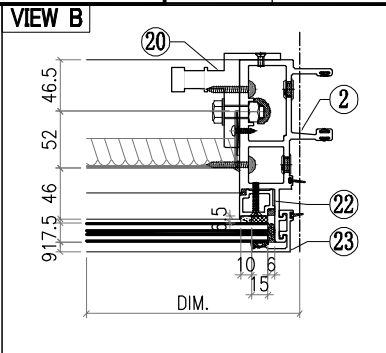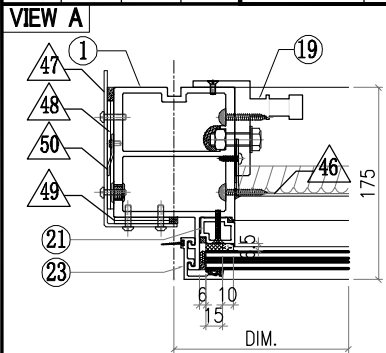

○ALUM. EXTRUSION			
ITEM	FAB. DWG NO.	LENGTH (mm)	QTY
1	X86056-P08	3126	1
2	X86047-P03	3126	1
3	X86060-001-022	1262	1
4			
5			
6	X86061-001-029	1167	1
7	X86059-001-128	1167	1
8			
9			
10			
11			
12			
13	N544-P04	2210	1
14			
15	X86079-002	200	1
16	X86079-001	300	1
17			
18			
19	X86095-001	210	1
20	X86095-002	210	1
21	X86074-P01-02	706.5	1
22	X86074-P01R-02	706.5	1
23	X86071-P04-02	749.5	2
24	X86071-P04-09	2341.5	2
25	X86071-P01-43	1195	4
26			
27			
45	X86101-001-045	1103	1








△ OTHERS (ALUM. & G.M.S. PARTS)			
ITEM	FAB. DWG NO.	LENGTH (mm)	QTY
46	BST-M053		1
	1099X646 (BACK PANEL)		
47	AC-061		1
	3mm THK. ALUM. PLATE		
48	AC-063		2
	3mm THK. ALUM. PLATE		
49	AC-064		2
	3mm THK. ALUM. PLATE		
50	AC-111		1
	2mm THK. ALUM. PLATE		
51	AC-065		8
	1mm THK. ALUM. PLATE		
52			
53			
54	GL4-B171		1
	1154X718 (GLASS)		
55	GL1-D171		1
	1154X2308 (GLASS)		

 美特鋁質有限公司 MIDI Aluminium Fabricator Ltd.							工程號	J857	類別		物料號	M1			
							地盘	啟德6552	制圖	李傳鵬	2022-02-11	圖號	CW-327		
修改	A	B	C	採用	工廠		地盘	✓	图纸名称	单元组装图	復核	練松文	2022-02-13	數量	-
日期	3.18	4.2	4.26	材料	颜色	-			材料	-	批准	林仁安	2022-02-15	單件重量	- (KG)

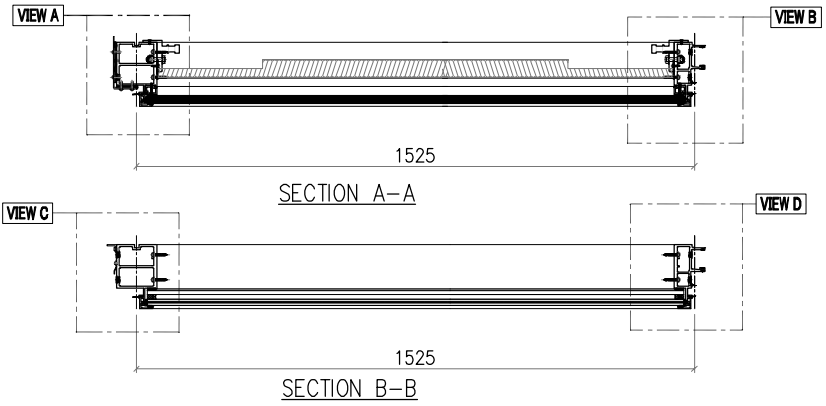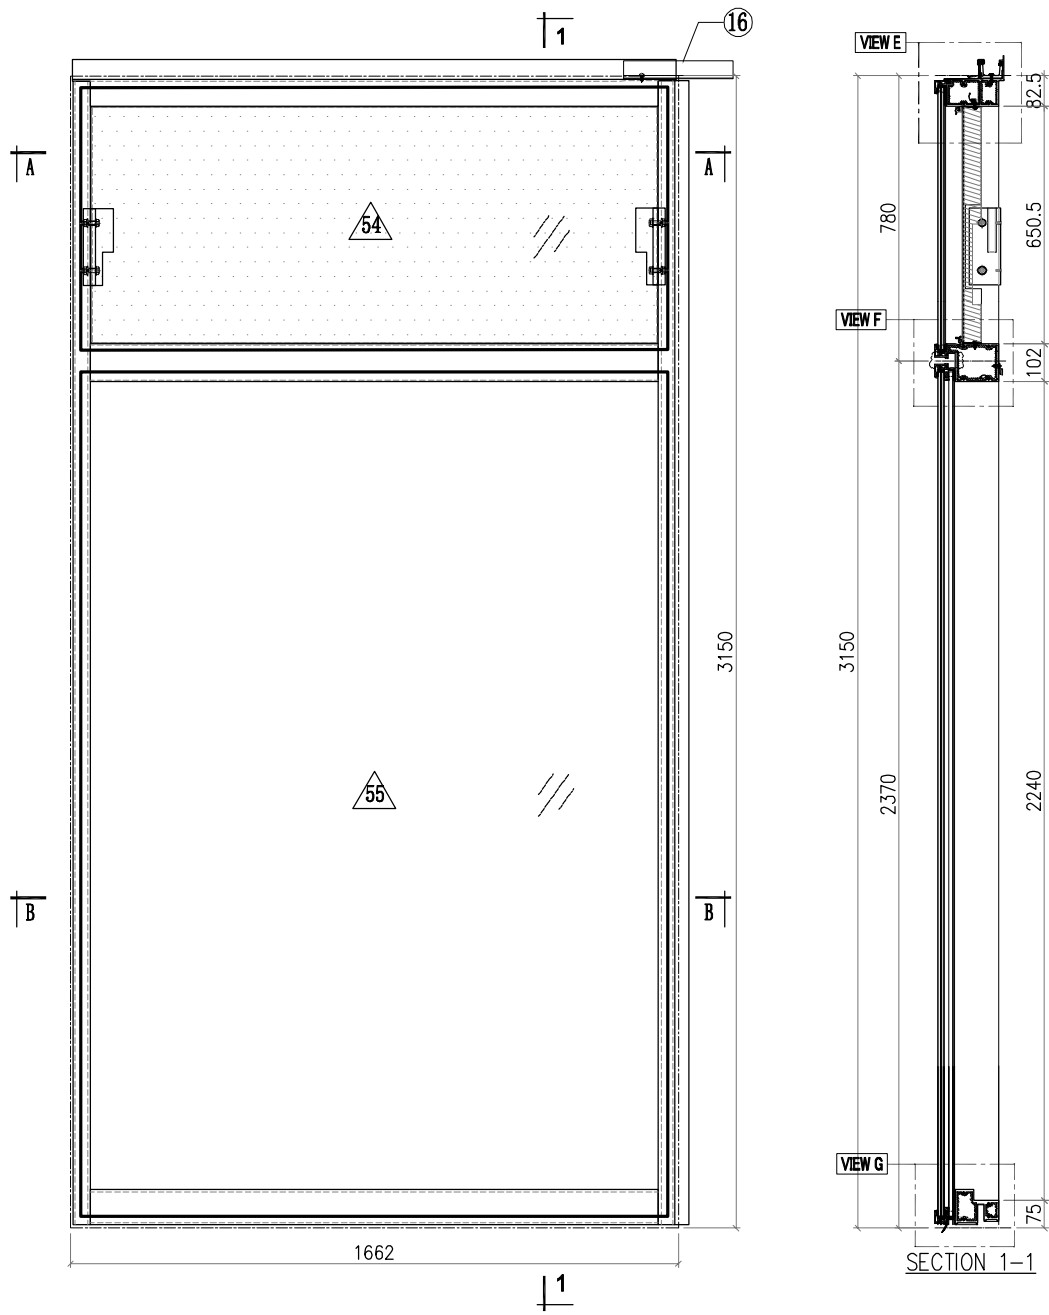

Notes	
ALL DIMENSION(S) STATED IN MILLIMETRE	
VIEW FROM OUTSIDE	
	GLASS
	2mm THK. BACK PANEL


 美特鋁質有限公司 MIDI Aluminium Fabricator Ltd.							工程號	J857	類別		物料號	M1		
修改	A	B	C	採用工廠		地盤	✓	地盘	啟德6552	制圖	李傳鵬	2022-02-11	圖號	CW-327
日期	3.18	4.2	4.26	材料顏色	-			图纸名称	单元组装图	復核	練松文	2022-02-13	數量	-
				材料	-			材料	-	批准	林仁安	2022-02-15	單件重量	- (KG)

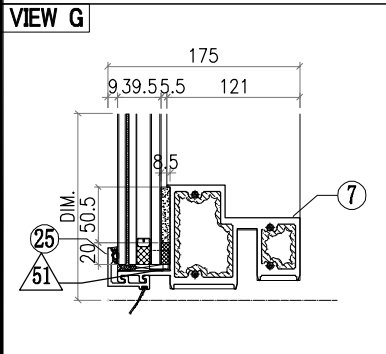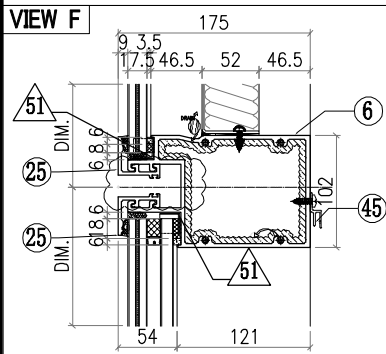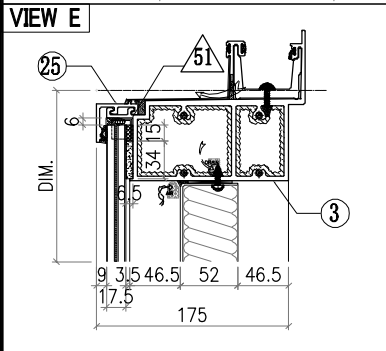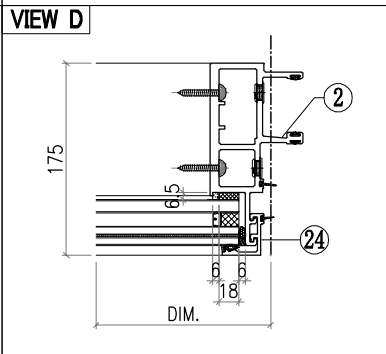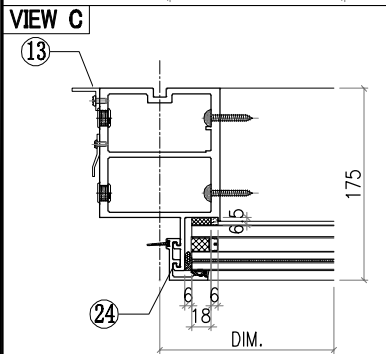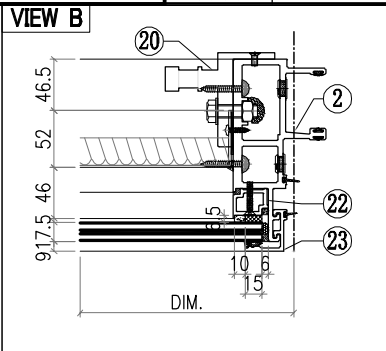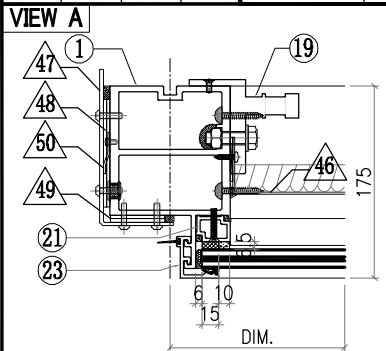

○ALUM. EXTRUSION			
ITEM	FAB. DWG NO.	LENGTH (mm)	QTY
1	X86056-P08	3126	1
2	X86047-P03	3126	1
3	X86060-001-024	1574	1
4			
5			
6	X86061-001-034	1479	1
7	X86059-001-133	1479	1
8			
9			
10			
11			
12			
13	N544-P04	2210	1
14			
15	X86079-002	200	1
16	X86079-001	300	1
17			
18			
19	X86095-001	210	1
20	X86095-002	210	1
21	X86074-P01-02	706.5	1
22	X86074-P01R-02	706.5	1
23	X86071-P04-02	749.5	2
24	X86071-P04-09	2341.5	2
25	X86071-P01-47	1507	4
26			
27			
45	X86101-001-050	1415	1


△ OTHERS (ALUM. & G.M.S. PARTS)			
ITEM	FAB. DWG NO.	LENGTH (mm)	QTY
46	BST-M058		1
	1411X646 (BACK PANEL)		
47	AC-061		1
	3mm THK. ALUM. PLATE		
48	AC-063		2
	3mm THK. ALUM. PLATE		
49	AC-064		2
	3mm THK. ALUM. PLATE		
50	AC-111		1
	2mm THK. ALUM. PLATE		
51	AC-065		8
	1mm THK. ALUM. PLATE		
52			
53			
54	GL4-B190		1
	1467X718 (GLASS)		
55	GL1-D190		1
	1467X2308 (GLASS)		

 美特鋁質有限公司 MIDI Aluminium Fabricator Ltd.							工程號	J857	類別		物料號	M1			
							地盘	啟德6552	制圖	李傳鵬	2022-02-11	圖號	CW-245D		
修改	A	B	C	採用	工廠		地盤	✓	图纸名称	单元组装图	復核	練松文	2022-02-13	數量	-
日期	3.18	4.2	4.26	材料	颜色	-			材料	-	批准	林仁安	2022-02-15	單件重量	- (KG)

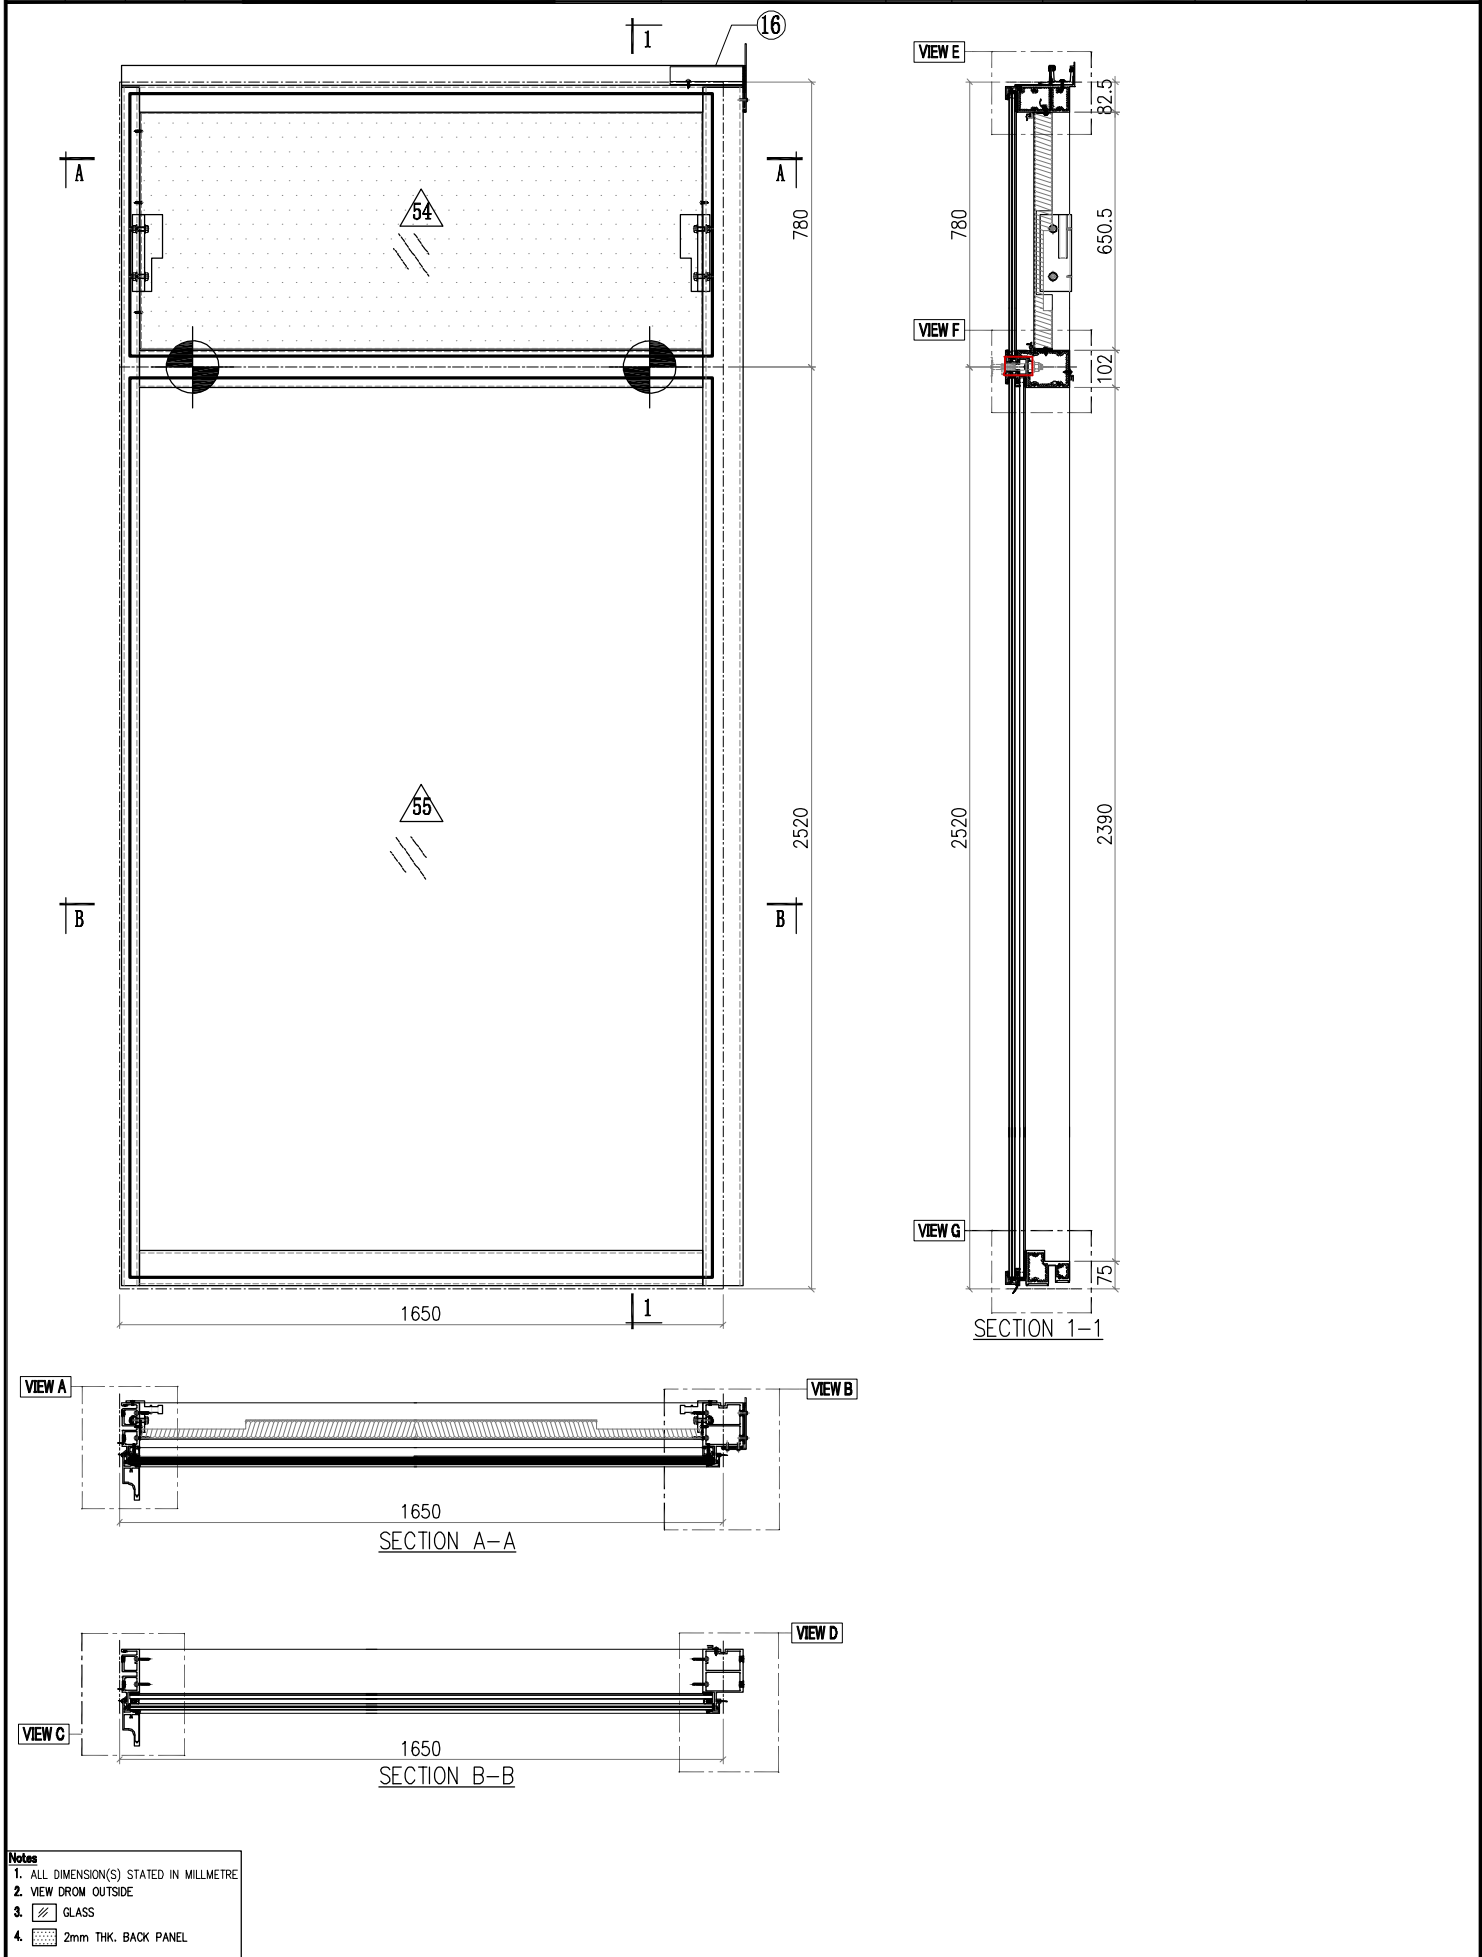


美特鋁質有限公司 MIDI Aluminium Fabricator Ltd.						工程號	J857	類別		物料號	M1		
修改	A	B	C	採用工廠	地盤	✓	圖紙名稱	单元组装图	復核	李傳鵬	2022-02-11	圖號	CW-245D
日期	3.18	4.2	4.26	材料顏色	-		材料	-	批准	練松文	2022-02-13	數量	-
										林仁安	2022-02-15	單件重量	- (KG)


VIEW A

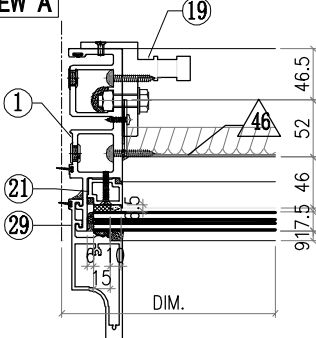


VIEW B

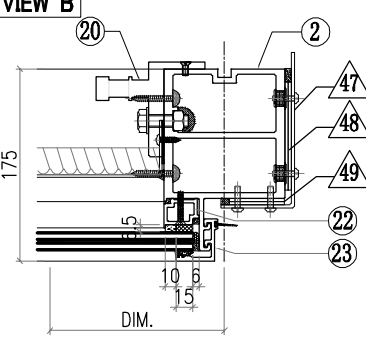


VIEW C

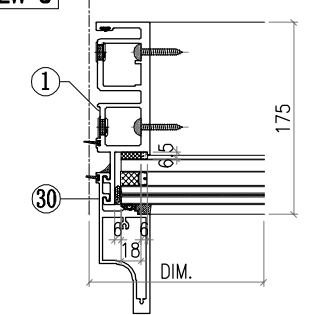


VIEW D

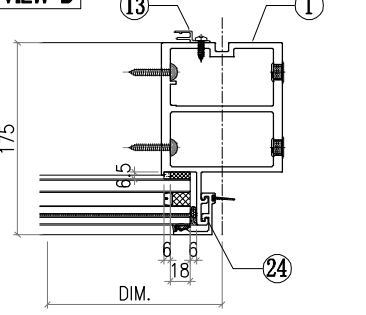


VIEW E

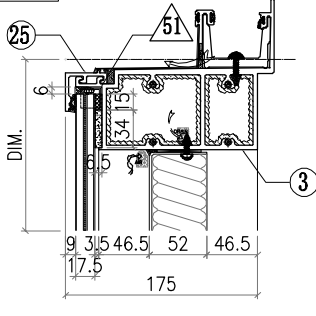

VIEW F

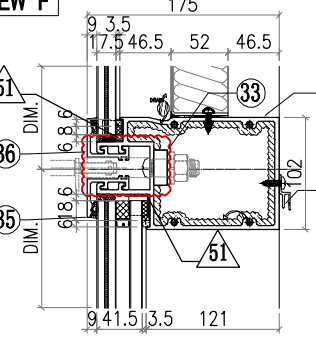


VIEW G

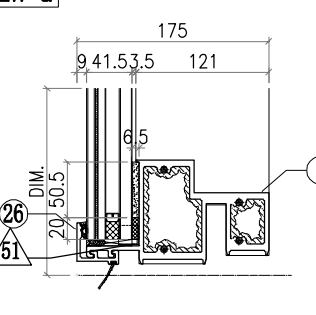

○ ALUM. EXTRUSION			
ITEM	FAB. DWG NO.	LENGTH (mm)	QTY
1	X86049-P01	3276	1
2	X86056-P05	3276	1
3	X86060-001-044	1699	1
4			
5			
6	X86061-001-152	1604	1
7	X86059-001-021	1604	1
8			
9			
10			
11			
12			
13	X86101-P01	2250	1
14			
15			
16	X86079-005	200	1
17			
18			
19	X86095-001	210	1
20	X86095-002	210	1
21	X86074-P01-02	706.5	1
22	X86074-P01R-02	706.5	1
23	X86071-P04-02	749.5	1
24	X86071-P04-04	2491.5	1
25	X86071-P03-17	1632	1
26	X86071-P03R-17	1632	1
27			
28			
29	X86142-P01-04	750	1
30	X86142-P01-06	2492	1
31			
32			
33	SSC-001	140	2
34			
35	X86071-P20-03	1632	1
36	X86071-P23-04	1632	1
37			
38			
39			
40			
41			
42			
43			
44			
45	X86101-001-021	1540	1

△ OTHERS (ALUM. & G.M.S. PARTS)			
ITEM	FAB. DWG NO.	LENGTH (mm)	QTY
46	BST-M084		1
	1536X646 (BACK PANEL)		
47	AC-062		1
	3mm THK. ALUM. PLATE		
48	AC-063		2
	3mm THK. ALUM. PLATE		
49	AC-064		2
	3mm THK. ALUM. PLATE		
50			
51	AC-065		8
	1mm THK. ALUM. PLATE		
52			
53			
54	GL4-B114		1
	1592X718 (GLASS)		
55	GL2-L114		1
	1592X2458 (GLASS)		

美特鋁質有限公司 MIDI Aluminium Fabricator Ltd.								工程號	J857	類別		物料號	M1	
修改	A	B	C	採用工廠		地盤	✓	地盘	啟德6552	制圖	李傳鵬	2022-02-11	圖號	CW-298D
日期	3.18	4.2	4.26	材料顏色	-			图纸名称	单元组装图	復核	練松文	2022-02-13	數量	-
								材料	-	批准	林仁安	2022-02-15	單件重量	- (KG)

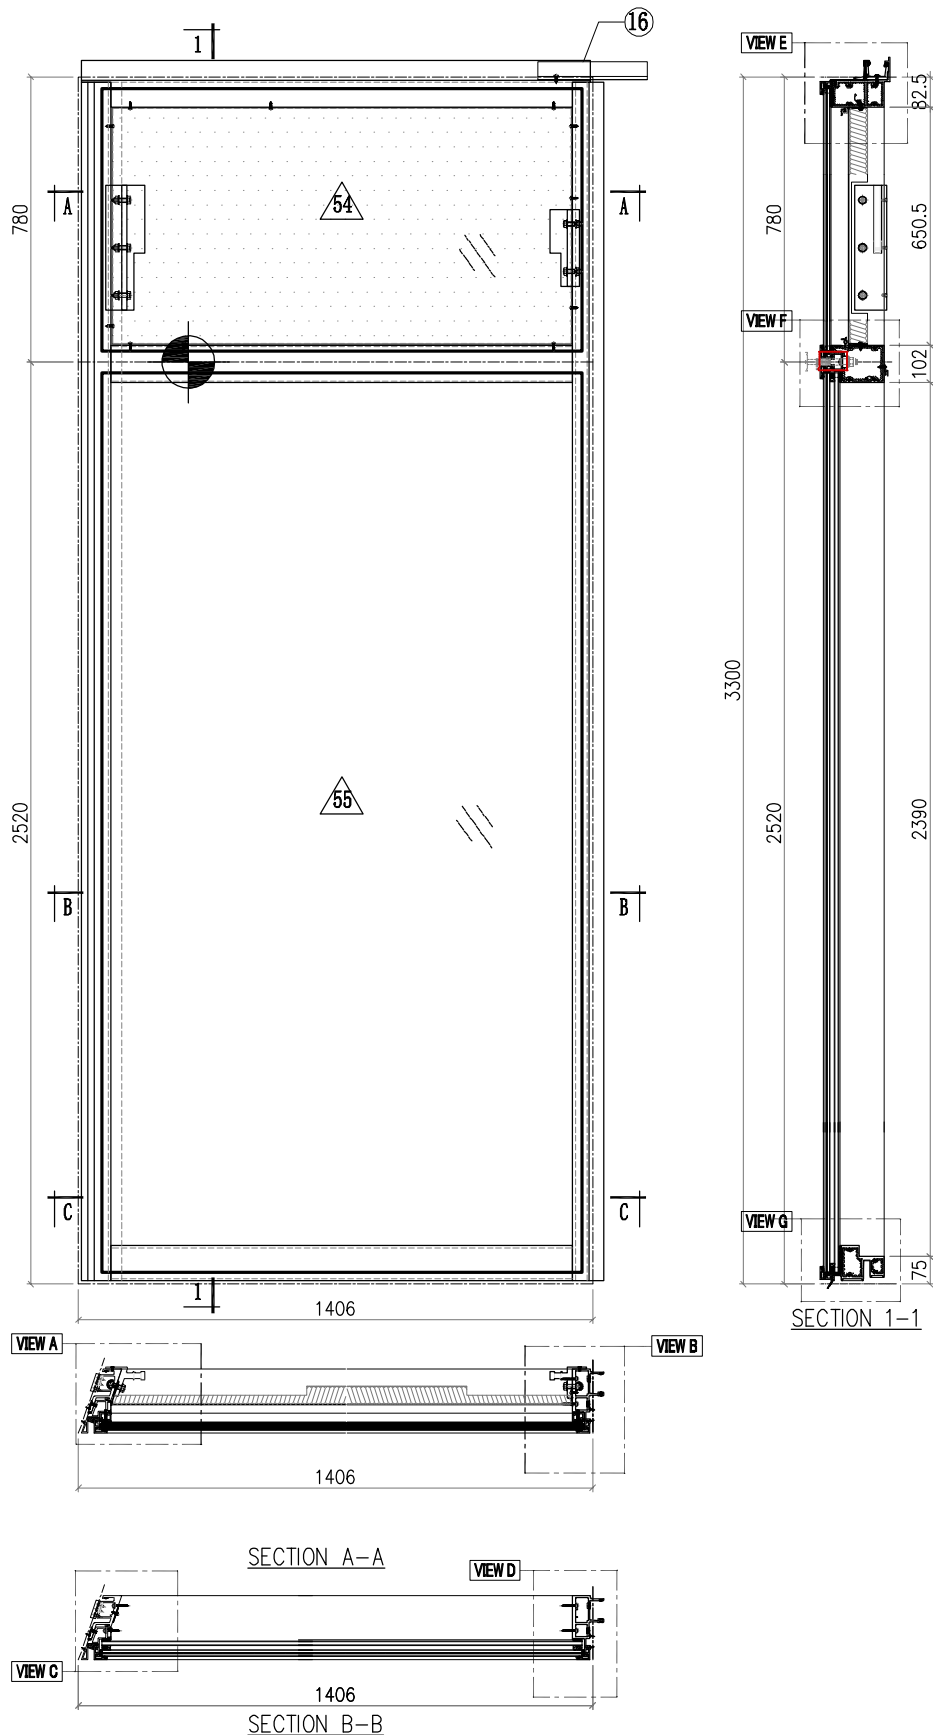

Notes	
1.	ALL DIMENSION(S) STATED IN MILLIMETRE
2.	VIEW FROM OUTSIDE
3.	 GLASS
4.	 2mm THK. BACK PANEL

美特鋁質有限公司 MIDI Aluminium Fabricator Ltd.						工程號	J857	類別		物料號	M1			
						地盘	啟德6552	制圖	李傳鵬	2022-02-11	圖號	CW-298D		
修改	A	B	C	採用	工廠	地盘	✓	图纸名称	单元组装图	復核	練松文	2022-02-13	數量	-
日期	3.18	4.2	4.26	材料	颜色	-		材料	-	批准	林仁安	2022-02-15	單件重量	- (KG)

VIEW A

VIEW B

VIEW C

VIEW D

VIEW E




VIEW F

VIEW G

OTHERS (ALUM. & G.M.S. PARTS)			
ITEM	FAB. DWG NO.	LENGTH (mm)	QTY
46	BST-CZ016		1
	1257X646 (BACK PANEL)		
47			
48			
49			
50			
51	AC-065		8
	1mm THK. ALUM. PLATE		
52			
53			
54	GL4-B107		1
	1313X718 (GLASS)		
55	GL1-B107		1
	1313X2458 (GLASS)		



ALUM. EXTRUSION			
ITEM	FAB. DWG NO.	LENGTH (mm)	QTY
1	X86054-P01	3276	1
2	X86047-P01	3276	1
3	X86060-001-B11	1390.5	1
4			
5			
6	X86061-001-175	1325.5	1
7	X86059-001-B31	1325.5	1
8			
9			
10			
11			
12			
13	X86088-P03	3276	1
14	X86083-001	50	3
15			
16	X86079-008	150	1
17			
18			
19	X86104-001	340	1
20	X86095-002	210	1
21	X86074-P01-02	706.5	1
22	X86074-P01R-02	706.5	1
23	X86071-P04-02	749.5	2
24	X86071-P04-04	2491.5	2
25	X86071-P01-30	1353.5	2
26			
27			
28			
29			
30			
31			
32			
33	SSC-001	140	1
34			
35	X86071-P12-07	1353.5	1
36	X86071-P12R-07	1353.5	1
37			
38			
39			
40			
41			
42	X86152-P02	650	1
43	X86152-P03	2359.5	1
44			
45	X86101-001-063	1230	1

美特鋁質有限公司 MIDI Aluminium Fabricator Ltd.								工程號	J857	類別		物料號	M1		
								地盘	啟德6552	制圖	李傳鵬	2022-02-11	圖號	CW-299D	
修改	A	B	C	採用	工廠		地盘	✓	图纸名称	单元组装图	復核	練松文	2022-02-13	數量	-
日期	3.18	4.2	4.26	材料	颜色	-			材料	-	批准	林仁安	2022-02-15	單件重量	- (KG)

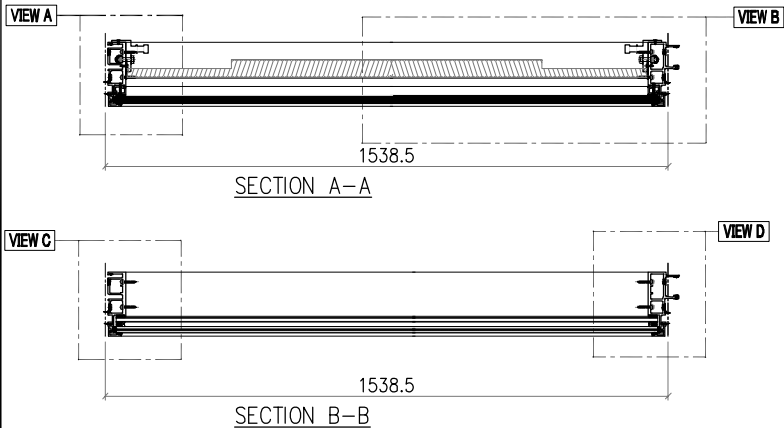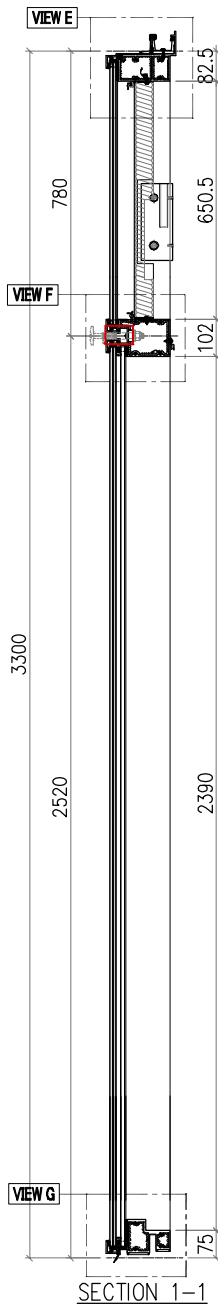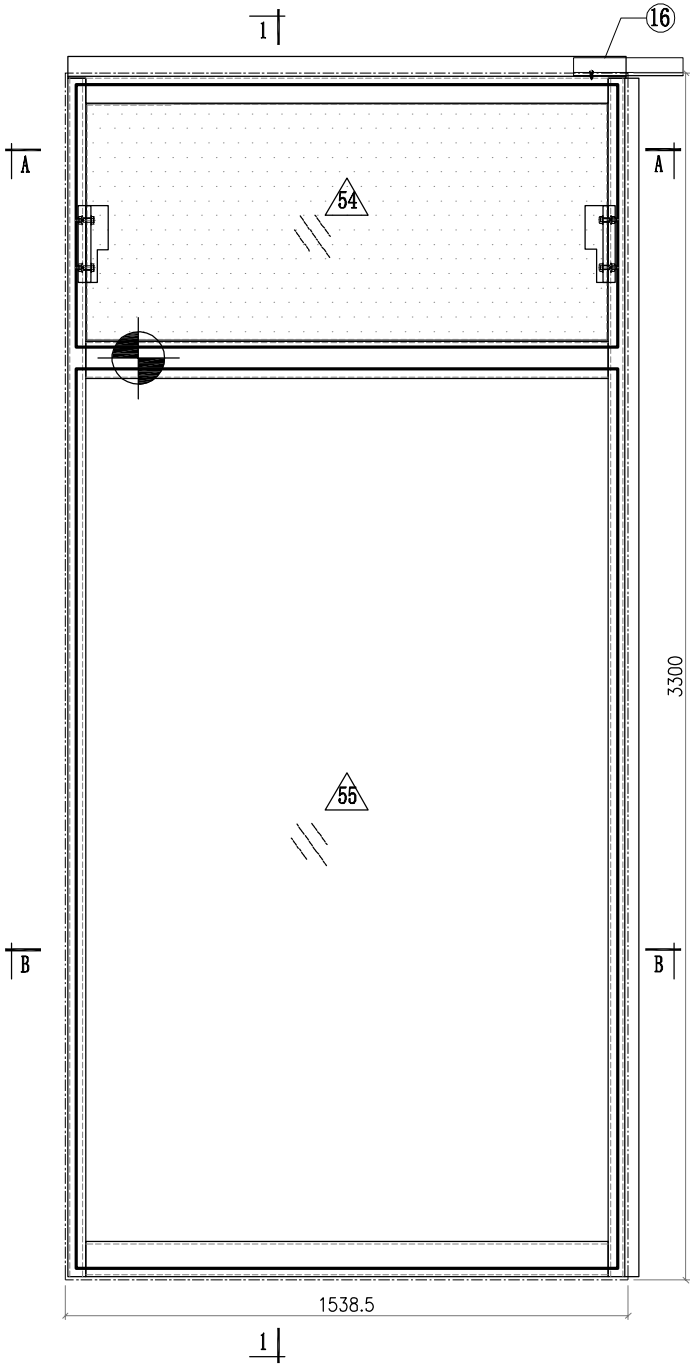



- Notes**
1. ALL DIMENSION(S) STATED IN MILLIMETRE
 2. VIEW FROM OUTSIDE
 3.  GLASS
 4.  2mm THK. BACK PANEL

 美特鋁質有限公司 MIDI Aluminium Fabricator Ltd.							工程號	J857	類別		物料號	M1		
修改	A	B	C	採用工廠		地盤	✓	地盘	啟德6552	制圖	李傳鵬	2022-02-11	圖號	CW-300D
日期	3.18	4.2	4.26	材料顏色	-			图纸名称	单元组装图	復核	練松文	2022-02-13	數量	-
								材料	-	批准	林仁安	2022-02-15	單件重量	- (KG)

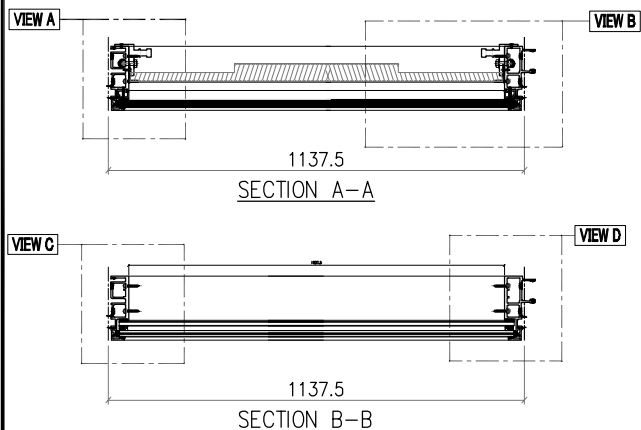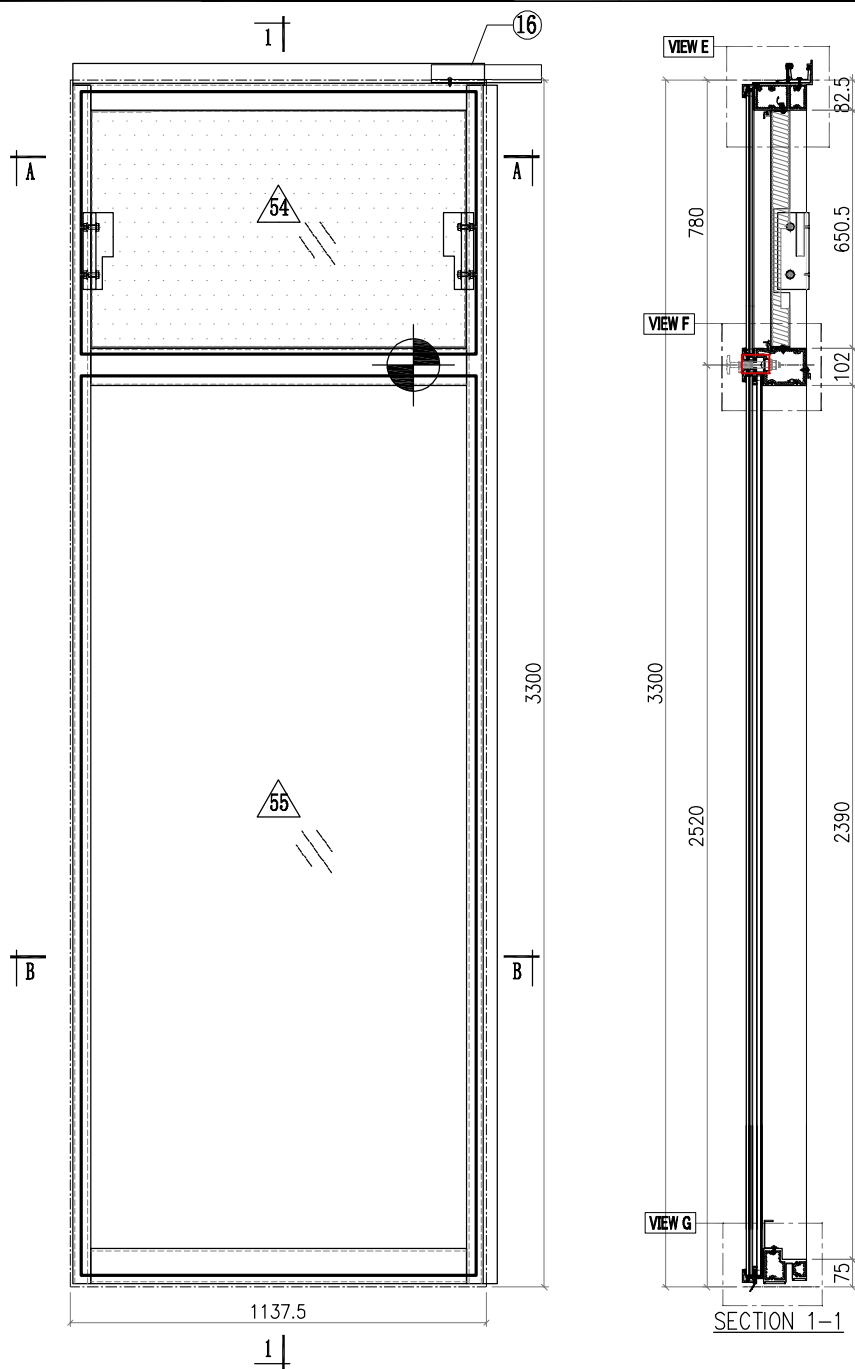


Notes	
1.	ALL DIMENSION(S) STATED IN MILLIMETRE
2.	VIEW FROM OUTSIDE
3.	 GLASS
4.	 2mm THK. BACK PANEL


工程號	J857	類別		物料號	-	
地盘	啟德6552	制圖	陈梓豪	20220601	圖號	X86050-P11
图纸名称	铝料加工图	復核	練松文	20220601	數量	-
材料	X86050	批准	林仁安	20220601	單件重量	(KG)

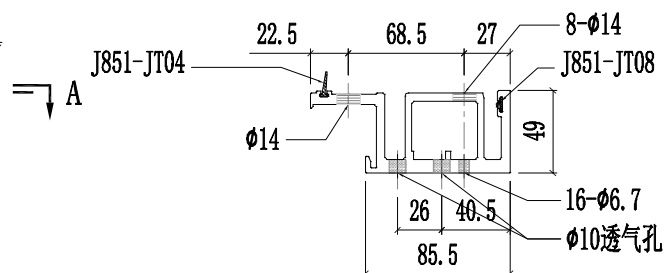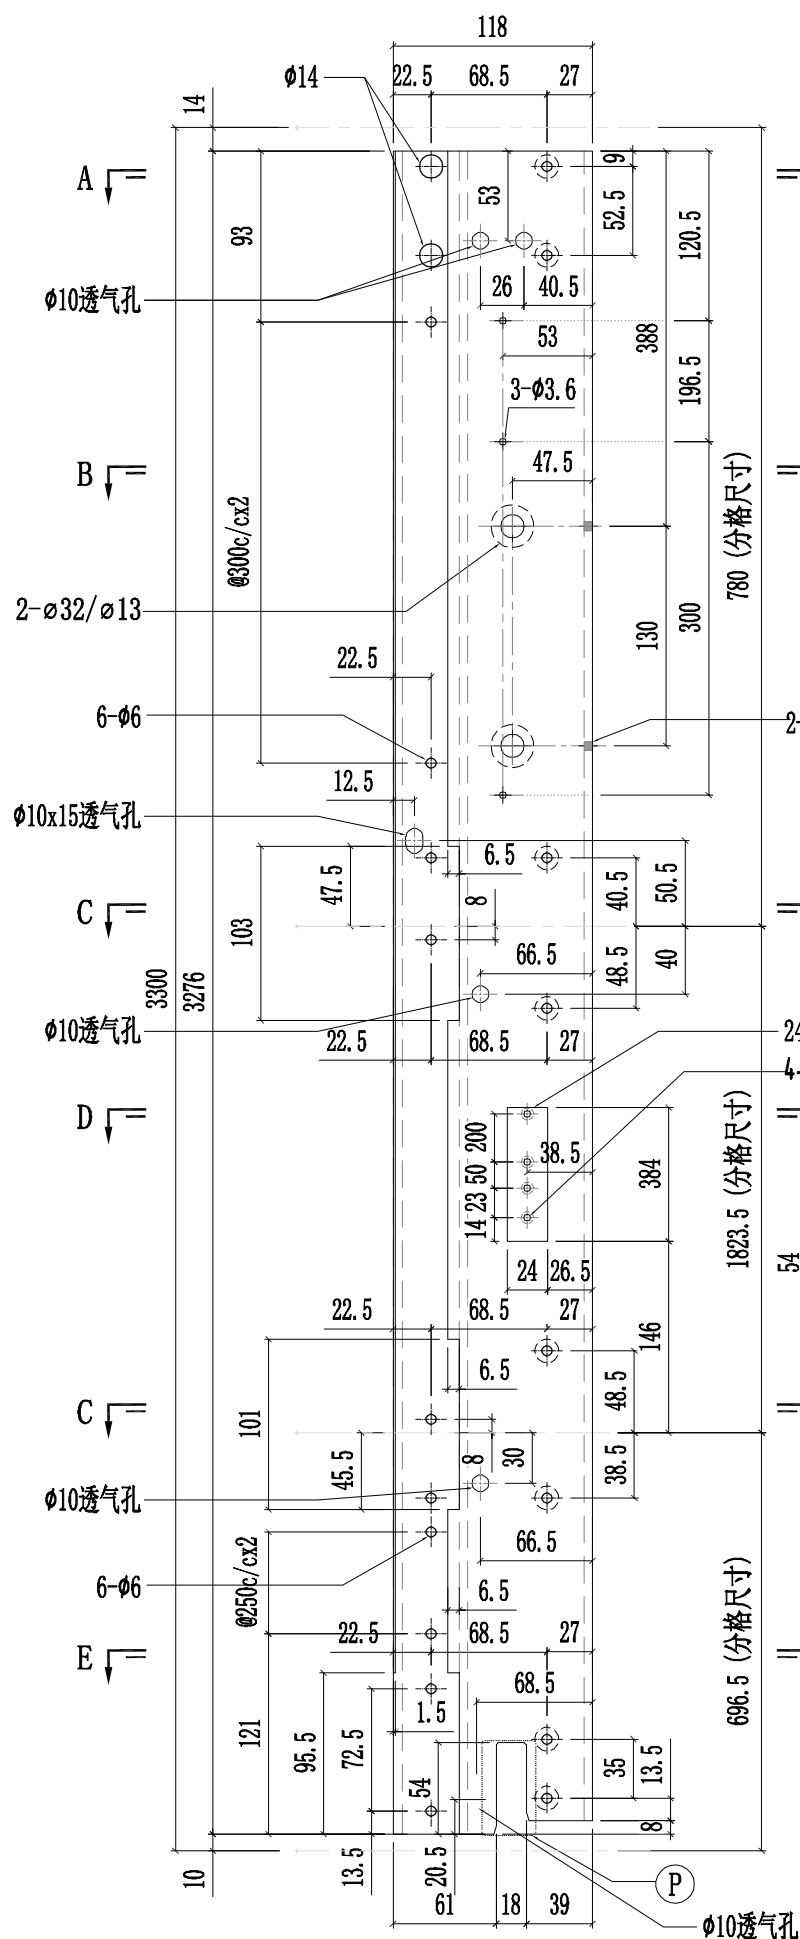


SECTION A-A

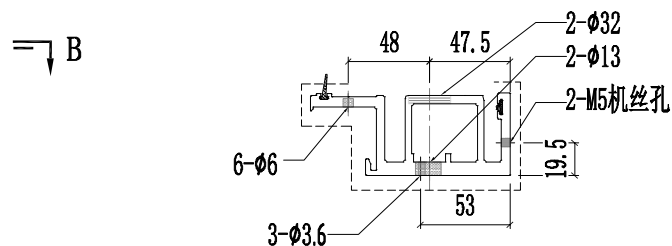



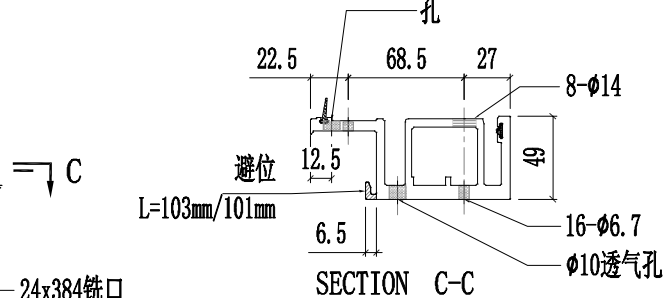

SECTION C-C

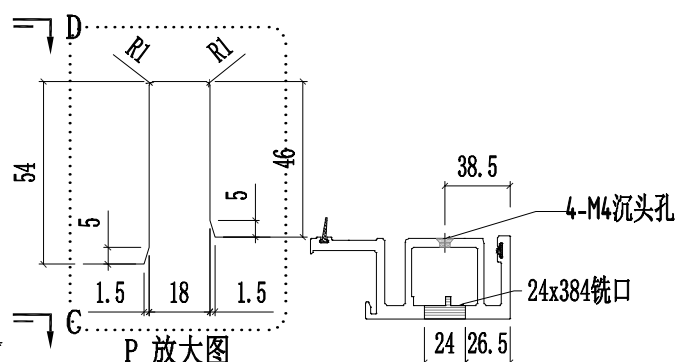

SECTION D-D

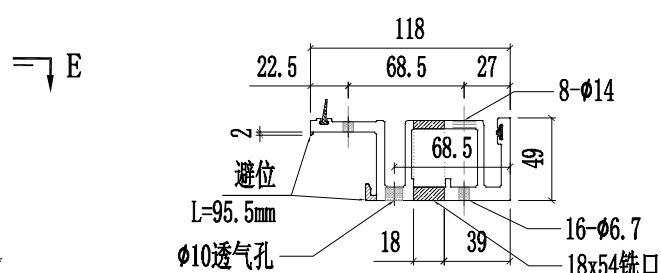

SECTION E-E

 美特鋁質有限公司 MIDI Aluminium Fabricator Ltd.						工程號		J857		類別		物料號		-											
						地盘		啟德6552		制圖		陈梓豪 20220601		圖號		X86050-P11									
修改		A				採用工廠		✓		地盘		-		图纸名称		铝料加工图		復核		練松文 20220601		數量		-	
日期		03.16				材料颜色		AL2:ECX3X10063S-XF1		材料		X86050		批准		林仁安 20220601		單件重量		-		(KG)			

