



工程指示 / 要求簡箋 ENGINEER INSTRUCTIONS(E.I.)

工程指示編號:	EI- 5096	修改版本:	B
工程編號:	HK- 1679 / 22	工程名稱:	啟德6552
收件人:	生統	發件人:	Nero HO
工程項目:	屋頂玻璃欄河 - 鋁料BM	日期:	27/09/2022

<input type="checkbox"/> 原合約工程包	<input type="checkbox"/> 原合約工程加 / 減賬 QT-	<input type="checkbox"/> 新工程報價 QT-
---------------------------------	--	------------------------------------

信件批核號碼/圖紙參考編號:	批核模具圖紙編號:
客戶指示附件:	管理內部批簽署:

<input checked="" type="checkbox"/> 初步鋁料 B.M.	<input type="checkbox"/> 加工拆圖, 然後生產	<input type="checkbox"/> 尺寸表
<input type="checkbox"/> 正式鋁料 B.M.	<input type="checkbox"/> 技術上資料/指示	<input type="checkbox"/> 報價
<input type="checkbox"/> 配件 B.M.	<input type="checkbox"/> 樣辦或貨品說明書	<input type="checkbox"/> 分判合約
<input type="checkbox"/> 其他:		

內容:
修改BM。

完成上列要求日期: 03/10/2022

國內


<input type="checkbox"/> 生產技術總監	<input type="checkbox"/> 連附件	<input type="checkbox"/> 技術部	<input type="checkbox"/> 連附件	<input type="checkbox"/> 生產部	<input type="checkbox"/> 連附件
<input type="checkbox"/> 採購部	<input type="checkbox"/> 連附件	<input checked="" type="checkbox"/> 生產統籌部	<input checked="" type="checkbox"/> 連附件	<input type="checkbox"/> 報關組	<input type="checkbox"/> 連附件
<input type="checkbox"/> 質檢部	<input type="checkbox"/> 連附件	<input type="checkbox"/> 會計部	<input type="checkbox"/> 連附件	<input type="checkbox"/> 機械設計部	<input type="checkbox"/> 連附件
<input type="checkbox"/> 香港辦	<input type="checkbox"/> 連附件	<input type="checkbox"/> 其他:			

<input type="checkbox"/> 行政部	<input type="checkbox"/> 連附件	<input type="checkbox"/> 會計部	<input type="checkbox"/> 連附件	<input type="checkbox"/> 統籌部	<input type="checkbox"/> 連附件	<input type="checkbox"/> 工程部	<input type="checkbox"/> 連附件
<input type="checkbox"/> 採購部	<input type="checkbox"/> 連附件	<input type="checkbox"/> QS部	<input type="checkbox"/> 連附件	<input type="checkbox"/> 地盤管理	<input type="checkbox"/> 連附件	<input type="checkbox"/> 維修部	<input type="checkbox"/> 連附件


*發件人簽署:	*組別成員批核簽署:
傳遞編號: HK 1679 / 22	項目經理簽署:

美特鋁質有限公司 MTP Aluminium Fabricator Ltd.		工程號: J-857	計算: 吳禕瑜	日期: 13/9/2022	送呈: 施哥	副本:						
鋁型材B.M.表		地盤名稱: 攔河	核對: 批淮:	日期:	A/C Code:							
BM編號:		項目類別: 攔河	有顏色鋁料(Kg): 5356.338	無電鍍鋁料(Kg):	此BM依據 2022-09-7收施工圖 計算							
修改版本: E15096B(2022.9.26)		修改版次:	數量(支)	重量(Kg)	V.F.(米 ²)	V.F.總面積(米 ²): 588.202						
序號	修改內容	物料編號	合金狀態	長度(mm)	實用	後備	總數	Kg/M	總重量	米/米	Total V.F.	備註
1	B減少數量	X86355	6063-T6	6000	70	10	80	5.573	2675.04	0.539	258.86	
1A	B新增	X86355	6063-T6	6000	18	2	20	5.573	668.76	0.539	64.72	
2	B減少數量	X86360	6063-T6	6000	70	10	80	0.745	357.60	0.164	78.72	
2A	B新增	X86360	6063-T6	6000	18	2	20	0.745	89.40	0.164	19.68	
3	B減少數量	X86357	6063-T6	5500	80	10	90	3.088	1528.56	0.389	192.56	
3A	B新增	X86357	6063-T6	5500	20	5	25	3.088	424.60	0.389	53.49	
4	B減少數量	X86358	6063-T6	5500	80	10	90	0.987	488.57	0.078	38.61	
4A	B新增	X86358	6063-T6	5500	20	5	25	0.987	135.71	0.078	10.73	
5		X86359	6063-T6	5500	100	15	115	0.445	281.46	0.000	0.00	
6		A575	6063-T6	5500	100	15	115	0.761	481.33	0.000	0.00	由25x50x25x3的鋁槽切成 20x50x20x3的鋁槽
7		X86356	6063-T6	6000	90	10	100	2.114	1268.40	0.000	0.00	
8		X86146	6063-T6	5800	60	10	70	1.318	535.11	0.000	0.00	
9	B增加數量	X86103	6063-T6	6000	60	10	70	2.181	916.02	0.205	86.10	
10	A取消	由香港確認	6063-T6	6000	50	10	60	2.549	917.64	0.234	84.06	取消訂購
11	A取消	由香港確認	6063-T6	6000	20	5	25	0.989	12.35	0.015	2.25	取消訂購
12	A取消	由香港確認	6063-T6	6000	30	10	40	1.872	257.28	0.087	20.81	取消訂購
12A	B新增	X86105	6063-T6	6000	18	2	20	4.837	580.44	0.349	41.86	
12B	B新增	D19450	6063-T5	6000	18	2	20	0.088	10.56	0.015	1.75	
13		L037	6063-T6	6000	80	10	90	0.463	250.02	0.000	0.00	
14	B新增	B1513	6063-T6	6000	18	2	20	1.301	156.12	0.000	0.00	
									合計:	9360.9	695.320	


J-857 攔河項目 鋁料模圖

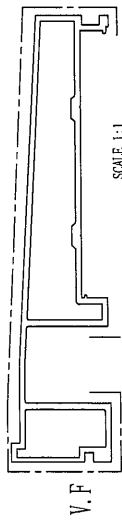


模號: X86355
名稱: 攔河頂橫料
合金狀態: 6063-T6
重量: 5.573 KG/M
V.F.: 539.3 mm

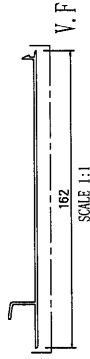


模號: X86360
名稱: 攔河頂橫外蓋
合金狀態: 6063-T6
重量: 0.745 KG/M
V.F.: 164 mm

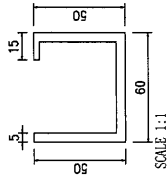


模號: X86356
名稱: 攔河底托料
合金狀態: 6063-T6
重量: 2.114 KG/M
V.F.: 0 mm

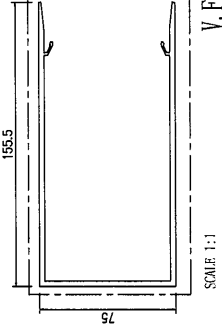


模號: X86357
名稱: 後蓋 (企向)
合金狀態: 6063-T6
重量: 3.088 KG/M
V.F.: 389 mm

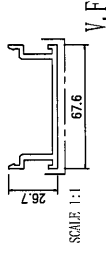


模號: X86358
名稱: 前拍蓋 (企向)
合金狀態: 6063-T6
重量: 0.987 KG/M
V.F.: 77.6 mm

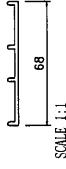


模號: X86359
名稱: 後蓋底托料
合金狀態: 6063-T6
重量: 0.445 KG/M
V.F.: 0 mm

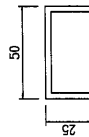


模號: A575
名稱: 前拍蓋底托料
合金狀態: 6063-T6
重量: 0.761 KG/M
V.F.: 0 mm

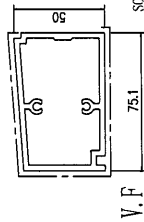


模號: X86103
名稱: 裝飾條1
合金狀態: 6063-T6
重量: 2.181 KG/M
V.F.: 205.4 mm

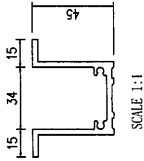


模號: X86146
名稱: 加力骨
合金狀態: 6063-T6
重量: 1.318 KG/M
V.F.: 0 mm

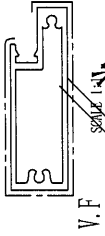

模號: X86105
名稱: 裝飾條2
合金狀態: 6063-T6
重量: 1.318 KG/M
V.F.: 233.5 mm

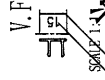


模號: X86104
名稱: 裝飾條前拍蓋
合金狀態: 6063-T6
重量: 1.318 KG/M
V.F.: 15 mm

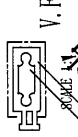

模號: L037
名稱: 30x30x3鋁角
合金狀態: 6063-T6
重量: 0.463 KG/M
V.F.: 0 mm

由25x50x25x3的鋁槽切成
20x50x20x3的鋁槽

V.F.¹⁴⁶

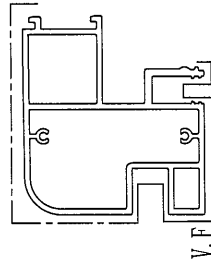

模號: D19450
名稱: 小裝飾條外蓋
合金狀態: 6063-T6
重量: 0.088 KG/M
V.F.: 0.0146 m²/m

模號: B1513
名稱: 鋁條
合金狀態: 6063-T6
重量: 1.301 KG/M
V.F.: 0 mm

新增

新增