



美特鋁質有限公司

MIDI ALUMINIUM FABRICATOR LTD.



工程指示 / 要求簡箋 ENGINEER INSTRUCTIONS(E.I.)

工程指示編號:	EI- 5296	修改版本:	D
工程編號:	HK- 2116 / 2	工程名稱:	啟德6552
收件人:	生統	發件人:	Nero HO
工程項目:	後裝百葉 - 地盤用鋁料加工圖(平台及天面百葉)	日期:	29/11/2022

☐ 原合約工程包	☐ 原合約工程加 / 減賬 QT-	☐ 新工程報價 QT-
---------------------------------	--	------------------------------------

信件批核號碼/圖紙參考編號:	批核模具圖紙編號:
客戶指示附件:	管理內部批簽署:

☐ 初步鋁料 B.M.	☒ 加工拆圖, 然後生產	☐ 尺寸表
☐ 正式鋁料 B.M.	☐ 技術上資料/指示	☐ 報價
☐ 配件 B.M.	☐ 樣辦或貨品說明書	☐ 分判合約
☐ 其他:		

內容:	修改加工圖及開料單, 按附件資料生產加工。
百葉框可以先生產加工並交地盤, 及有一位置需要打膠, 詳細請看附件 *百葉玉先暫停不用加工, 待放行。	
完成上列要求日期: 02/12/2022	

國內

☐ 生產技術總監	☐ 連附件	☐ 技術部	☐ 連附件	☐ 生產部	☐ 連附件
☐ 採購部	☐ 連附件	☒ 生產統籌部	☒ 連附件	☐ 報關組	☐ 連附件
☐ 質檢部	☐ 連附件	☐ 會計部	☐ 連附件	☐ 機械設計部	☐ 連附件
☐ 香港辦	☐ 連附件	☐ 其他:			


☐ 行政部	☐ 連附件	☐ 會計部	☐ 連附件	☐ 統籌部	☐ 連附件	☐ 工程部	☐ 連附件
☐ 採購部	☐ 連附件	☐ QS部	☐ 連附件	☒ 地盤管理	☒ 連附件	☐ 維修部	☐ 連附件

*發件人簽署:	*組別成員批核簽署:
傳遞編號: H/c 2116 / 2	項目經理簽署:

備註

百葉的4邊框，網及
背板要先交地盤。

由於框先裝，此螺絲
尾部會鑽在框邊泥，
要在廠先打膠以方便
鑽入。

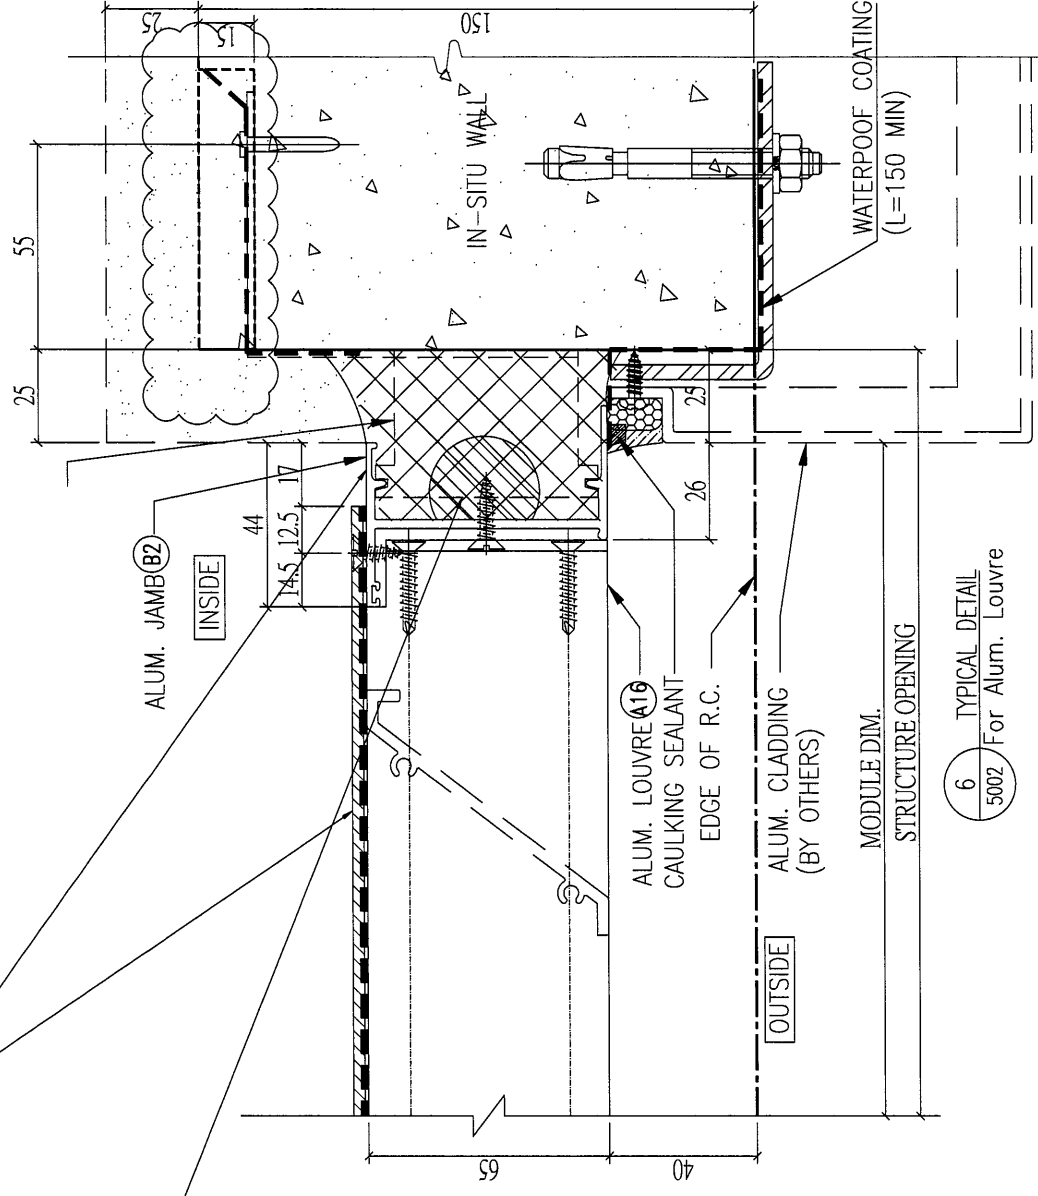

6 TYPICAL DETAIL
5002 For Alum. Louvre



鋁材開料總表 (平台框料開料單)

工程號碼: J-857 工程名稱: 啟德6552

序號	鋁料編號	名稱	表面處理		開料長度	實用長料總數量		浪費率(%)
			顏色	層厚		支數	長度	
1	X86032	生邊企(空腔)	深灰色		5800	60	348000	1.50
4	X86177	生邊企	深灰色		5800	1	5800	46.17
5	X86139	反拍線	深灰色		5800	1	5800	57.83
6	X86033	百葉頂底橫	深灰色		5800	94	545200	1.94
7	X86183	百葉頂橫	深灰色		5800	1	5800	60.45
8	X86184	百葉底橫	深灰色		5800	1	5800	60.45
9	X86043	百葉擋水鋁角	深灰色		6000	45	270000	1.13
10	N579	50x25x3鋁角	深灰色		5800	29	168200	4.59
11	X86189	100x100x5鋁通	深灰色		5800	6	34800	25.07
12	X86193	75x75x3mm鋁通	深灰色		5800	12	69600	13.97
13	K00326	65x65x3mm鋁通	深灰色		5800	6	34800	9.92
15	B2257	60x3mm鋁巴	深灰色		5800	19	110200	0.18
19	X86042	反拍線擋膠鋁角	MILL		5800	1	5800	57.83
20	X85696	左生又生企工	深灰色		5800	1	5800	46.21
21	X85970	上生下生中橫	深灰色		5500	1	5500	63.16
22	25x25x3鋁角	用25x25x3鋁槽切	深灰色		5800	10	58000	3.46
23	N568	35x22x4鋁角	MILL		5800	18	104400	14.11

送至: _____

由: _____

日期: _____

簡短說明: _____

共26頁 第1頁

打印日期: 2022-11-21 打印時間: 17:24



美特鋁質有限公司
MIDI ALUMINIUM FABRICATOR LTD

(平台框料開料單)

工程號碼:J-857, 工程名稱:啟德6552

開料長度:5800, 總長料支數:18, 總開料支數:26

鋸片厚度(mm):4, 料頭尾總切除(mm):20, 浪費率(%):14.11

鋁材開料清單 N568

鋁料 長度	窗號	編號(用料狀況)	實用長度(長料開數)	需要 支數	開料 支數	長料 支數	餘料 支數	編號(剩餘長度)
5800	J857-HBY-HLJ64	1-7	4842.0	7	7	7	0	1-7@(934)x7
5800	J857-HBY-HLJ68	8	3792.0	1	1	1	0	8@(1984)x1
5800	J857-HBY-HLJ65	9	3467.0	1	1	1	0	9@(2309)x1
5800	J857-HBY-HLJ73, J857- HBY-HLJ73A	10-11	3415.0	2	2	2	0	10-11@(2361)x2
5800	J857-HBY-HLJ62, J857- HBY-HLJ62A	12-13	2947.5	2	2	2	0	12-13@(2828.5)x2
5800	J857-HBY-HLJ66	14-17	2832.0	8	8	4	0	14-17@(108)x4
5800	J857-HBY-HLJ61, J857- HBY-HLJ61A	(餘料)12-13	2782.5	2	2	0	2	12-13@(42)x2
5800	J857-HBY-HLJ63	18	2692.0	1	1	1	0	18@(3084)x1
5800	J857-HBY-HLJ69	(餘料)18	2367.0	1	1	0	1	18@(713)x1
5800	J857-HBY-HLJ67	(餘料)9	2050.0	1	1	0	1	9@(255)x1

制表者: _____

鋁料編號: N568(開料清單), 共26頁 第2頁

打印日期: 2022-11-21 打印時間: 17:24


工程號碼: J-857, 工程名稱: 啟德6552

開料長度: 5800, 總長料支數: 10, 總開料支數: 74

鋁材開料清單 25x25x3 鋁角

鋁片厚度(mm): 4, 料頭尾總切除(mm): 20, 浪費率(%): 3.46

鋁料 長度	窗號	編號(用料狀況)	實用長度(長料開數)	需要 支數	開料 支數	長料 支數	餘料 支數	編號(剩餘長度)
5800	J857-HBY-VLJ34R, J857-HBY-VLJ35	(餘料)1, 1	1107.0	6	3	0	2	1@(1336)x1 1@(225)x1
5800	J857-HBY-VLJ34, J857-HBY-VLJ35R	1-2	1107.0		3	2	0	1@(3558)x1 2@(4669)x1
5800	J857-HBY-VLJ33, J857-HBY-VLJ33R	(餘料)2, 5	992.0	32	7	0	2	2@(685)x1 5@(800)x1
5800	J857-HBY-VLJ33, J857-HBY-VLJ33R	3-8	992.0		25	6	0	3-4@(800)x2 5@(3788)x1 6-7@(800)x2 8@(2792)x1
5800	J857-HBY-VLJ36	(餘料)8	892.0	6	3	0	1	8@(104)x1
5800	J857-HBY-VLJ36R	9	892.0		3	1	0	9@(3092)x1
5800	J857-HBY-VLJ31, J857-HBY-VLJ31R	(餘料)2-7, 9, 9	492.0	6	12	0	8	2@(189)x1 3-7@(304)x5 9@(2100)x1 9@(116)x1
5800	J857-HBY-VLJ31R	10	492.0		4	1	0	10@(3796)x1
5800	J857-HBY-VLJ30, J857-HBY-VLJ30R	(餘料)3-7, 10, 10	292.0	6	12	0	7	3-7@(8)x5 10@(3500)x1 10@(1724)x1
5800	J857-HBY-VLJ32, J857-HBY-VLJ32R	(餘料)1, 10	192.0		2	0	2	1@(29)x1 10@(1528)x1

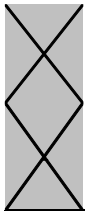

美特鋁質有限公司
MIDI ALUMINIUM FABRICATOR LTD

(平台框料开料单)

工程號碼:J-857, 工程名稱:啟德6552

開料長度:5500, 總長料支數:1, 總開料支數:1

鋸片厚度(mm):4, 料頭尾總切除(mm):20, 浪費率


鋁材開料清單 X85970

鋁料 長度	窗號	編號(用料狀況)	實用長度(長料開數)	需要 支數	開料 支數	長料 支數	餘料 支數	編號(剩餘長度)
5500	J857-HBY-ZH67	1	2002.0	1	1	1	0	1@(3474)x1

制表者: _____

鋁料編號: X85970(開料清單), 共26頁 第4頁

打印日期: 2022-11-21 打印時間: 17:24

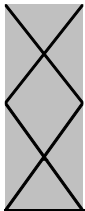

美特鋁質有限公司
MIDI ALUMINIUM FABRICATOR LTD

(平台框料开料单)

工程號碼:J-857, 工程名稱:啟德6552

開料長度:5800, 總長料支數:1, 總開料支數:3

鋸片厚度(mm):4, 料頭尾總切除(mm):20, 浪費率


鋁材開料清單 X85696

鋁料 長度	窗號	編號(用料狀況)	實用長度(長料開數)	需要 支數	開料 支數	長料 支數	餘料 支數	編號(剩餘長度)
5800	J857-HBY-QG2	1	1148.0	2	2	1	0	1@(3476)x1
5800	J857-HBY-QG1	(餘料)1	792.0	1	1	0	1	1@(2680)x1

制表者: _____

鋁料編號: X85696(開料清單), 共26頁 第5頁

打印日期: 2022-11-21 打印時間: 17:24

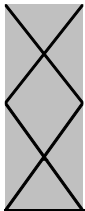


工程號碼:J-857, 工程名稱:啟德6552

開料長度:5800, 總長料支數:1, 總開料支數:3

鋸片厚度(mm):4, 料頭尾總切除(mm):20, 浪費率

鋁材開料清單 X86042

鋁料 長度	窗號	編號(用料狀況)	實用長度(長料開數)	需要 支數	開料 支數	長料 支數	餘料 支數	編號(剩餘長度)
5800	J857-HBY-DJLJ30	1	1142.0	1	1	1	0	1@(4634)x1
5800	J857-HBY-DJLJ4, J857-HBY-DJLJ4R	(餘料)1, 1	636.0	2	2	0	2	1@(3994)x1 1@(3354)x1

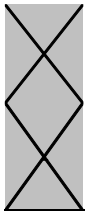

工程號碼:J-857, 工程名稱:啟德6552

開料長度:5800, 總長料支數:19, 總開料支數:2030

鋸片厚度(mm):4, 料頭尾總切除(mm):20, 浪費率(%):0.18

鋁材開料清單 B2257

鋁料 長度	窗號	編號(用料狀況)	實用長度(長料開數)	需要 支數	開料 支數	長料 支數	餘料 支數	編號(剩餘長度)
5800	J857-HBY-LB001	1-19	50.0	2030	2030	19	0	1-18@(2)x18 19@(164)x1




工程號碼:J-857, 工程名稱:啟德6552

開料長度:5800, 總長料支數:6, 總開料支數:37

鋸片厚度(mm):4, 料頭尾總切除(mm):20, 浪費率(%):9.92

鋁材開料清單 K00326

鋁料 長度	窗號	編號(用料狀況)	實用長度(長料開數)	需要 支數	開料 支數	長料 支數	餘料 支數	編號(剩餘長度)
5800	J857-HBY-FT5A	(餘料)1	1197.0	3	1	0	1	1@(2177)x1
5800	J857-HBY-FT5	1	1197.0		2	1	0	1@(3378)x1
5800	J857-HBY-FT4	(餘料)1	1082.0	16	2	0	1	1@(5)x1
5800	J857-HBY-FT4	2-4	1082.0		14	3	0	2-3@(350)x2 4@(1436)x1
5800	J857-HBY-FT6	(餘料)4	982.0	3	1	0	1	4@(450)x1
5800	J857-HBY-FT6	5	982.0		2	1	0	5@(3808)x1
5800	J857-HBY-FT2	(餘料)5	582.0	8	6	0	1	5@(292)x1
5800	J857-HBY-FT2	6	582.0		2	1	0	6@(4608)x1
5800	J857-HBY-FT1	(餘料)4, 6	382.0	6	6	0	2	4@(64)x1 6@(2678)x1
5800	J857-HBY-FT3	(餘料)2	282.0	1	1	0	1	2@(64)x1

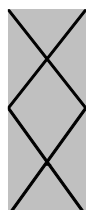

工程號碼:J-857, 工程名稱:啟德6552

開料長度:5800, 總長料支數:12, 總開料支數:23

鋁材開料清單 X86193

鋸片厚度(mm):4, 料頭尾總切除(mm):20, 浪費率(%):13.97

鋁料 長度	窗號	編號(用料狀況)	實用長度(長料開數)	需要 支數	開料 支數	長料 支數	餘料 支數	編號(剩餘長度)
5800	J857-HBY-XFT11	1	3500.0	1	1	1	0	1@(2276)x1
5800	J857-HBY-XFT2	2	3362.0	1	1	1	0	2@(2414)x1
5800	J857-HBY-XFT7	3	3350.0	1	1	1	0	3@(2426)x1
5800	J857-HBY-XFT5	4-5	2900.0	2	2	2	0	4-5@(2876)x2
5800	J857-HBY-XFT8	(餘料)4-5	2700.0	3	2	0	2	4-5@(172)x2
5800	J857-HBY-XFT8	6	2700.0		1	1	0	6@(3076)x1
5800	J857-HBY-XFT1	(餘料)6	2660.0	3	1	0	1	6@(412)x1
5800	J857-HBY-XFT1	7	2660.0		2	1	0	7@(452)x1
5800	J857-HBY-XFT4	8	2600.0	1	1	1	0	8@(3176)x1
5800	J857-HBY-XFT9	(餘料)8	2575.0	1	1	0	1	8@(597)x1
5800	J857-HBY-XFT6	(餘料)2-3	2350.0	7	2	0	2	2@(60)x1 3@(72)x1
5800	J857-HBY-XFT6	9-11	2350.0		5	3	0	9-10@(1072)x2 11@(3426)x1
5800	J857-HBY-XFT3	(餘料)1	2200.0	1	1	0	1	1@(72)x1
5800	J857-HBY-XFT10	(餘料)11	1875.0	1	1	0	1	11@(1547)x1
5800	J857-HBY-XFT83	12	1750.0	1	1	1	0	12@(4026)x1



美特鋁質有限公司
MIDI ALUMINIUM FABRICATOR LTD

(平台框料開料單)

工程號碼:J-857, 工程名稱:啟德6552

開料長度:5800, 總長料支數:6, 總開料支數:6

鋸片厚度(mm):4, 料頭尾總切除(mm):20, 浪費率(%):25.07

鋁材開料清單 X86189

鋁料 長度	窗號	編號(用料狀況)	實用長度(長料開數)	需要 支數	開料 支數	長料 支數	餘料 支數	編號(剩餘長度)
5800	J857-HBY-DFT4	1	4600.0	1	1	1	0	1@(1176)x1
5800	J857-HBY-DFT3	2	4550.0	1	1	1	0	2@(1226)x1
5800	J857-HBY-DFT1	3-4	4400.0	2	2	2	0	3-4@(1376)x2
5800	J857-HBY-DFT2	5	4010.0	1	1	1	0	5@(1766)x1
5800	J857-HBY-DFT5	6	3970.0	1	1	1	0	6@(1806)x1

制表者: _____

鋁料編號: X86189(開料清單), 共26頁 第10頁

打印日期: 2022-11-21 打印時間: 17:24



工程號碼: J-857, 工程名稱: 啟德6552

開料長度: 5800, 總長料支數: 29, 總開料支數: 134

鋸片厚度(mm): 4, 料頭尾總切除(mm): 20, 浪費率(%): 4.59

鋁材開料清單 N579

鋁料 長度	窗號	編號(用料狀況)	實用長度(長料開數)	需要 支數	開料 支數	長料 支數	餘料 支數	編號(剩餘長度)
5800	J857-HBY-VLJ12, J857-HBY-VLJ12R	1-2	3381.0	2	2	2	0	1-2@(2395)x2
5800	J857-HBY-VLJ1, J857-HBY-VLJ1R	3-6	3249.0	4	4	4	0	3-6@(2527)x4
5800	J857-HBY-VLJ3R	(餘料)7	2859.0	2	1	0	1	7@(54)x1
5800	J857-HBY-VLJ3	7	2859.0		1	1	0	7@(2917)x1
5800	J857-HBY-VLJ19R	(餘料)8	2801.0	2	1	0	1	8@(170)x1
5800	J857-HBY-VLJ19	8	2801.0		1	1	0	8@(2975)x1
5800	J857-HBY-VLJ24, J857-HBY-VLJ24R	(餘料)1-2	2337.0	2	2	0	2	1-2@(54)x2
5800	J857-HBY-VLJ20, J857-HBY-VLJ20R	(餘料)3-4	2331.0	2	2	0	2	3-4@(192)x2
5800	J857-HBY-VLJ4, J857-HBY-VLJ4R	(餘料)5-6	2211.0	2	2	0	2	5-6@(312)x2
5800	J857-HBY-VLJ9R	(餘料)9	2199.0	2	1	0	1	9@(1374)x1
5800	J857-HBY-VLJ9	9	2199.0		1	1	0	9@(3577)x1
5800	J857-HBY-VLJ7R	(餘料)10	1749.0	4	1	0	1	10@(521)x1
5800	J857-HBY-VLJ7, J857-HBY-VLJ7R	10-11	1749.0		3	2	0	10@(2274)x1 11@(4027)x1
5800	J857-HBY-VLJ10, J857-HBY-VLJ10R	(餘料)11-12	1549.0	6	4	0	2	11@(921)x1 12@(1121)x1
5800	J857-HBY-VLJ10, J857-HBY-VLJ10R	12-13	1549.0		2	2	0	12-13@(4227)x2
5800	J857-HBY-VLJ2, J857-HBY-VLJ2R	(餘料)13-14	1509.0	6	4	0	2	13@(1201)x1 14@(1241)x1
5800	J857-HBY-VLJ2, J857-HBY-VLJ2R	14-15	1509.0		2	2	0	14-15@(4267)x2
5800	J857-HBY-VLJ6, J857-HBY-VLJ6R	(餘料)15, 15	1449.0	2	2	0	2	15@(2814)x1 15@(1361)x1
5800	J857-HBY-VLJ11R	(餘料)16	1406.0	2	1	0	1	16@(2960)x1
5800	J857-HBY-VLJ11	16	1406.0		1	1	0	16@(4370)x1
5800	J857-HBY-VLJ8, J857-HBY-VLJ8R	(餘料)9, 14-17	1199.0	14	7	0	5	9@(171)x1 14@(38)x1 15@(158)x1 16@(554)x1 17@(968)x1
5800	J857-HBY-VLJ8, J857-HBY-VLJ8R	17-19	1199.0		7	3	0	17@(3374)x1 18@(968)x1 19@(4577)x1
5800	J857-HBY-VLJ17, J857-HBY-VLJ17R, J857-HBY-VLJ22, J857-HBY-VLJ22R	(餘料)12-13, 19, 19, 19	1107.0	6	6	0	5	12@(10)x1 13@(90)x1 19@(2355)x1 19@(1244)x1 19@(133)x1
5800	J857-HBY-VLJ5R	(餘料)20	1049.0	2	1	0	1	20@(3674)x1
5800	J857-HBY-VLJ5	20	1049.0		1	1	0	20@(4727)x1
5800	J857-HBY-VLJ25, J857-HBY-VLJ25R	(餘料)20, 20	1044.0	2	2	0	2	20@(2626)x1 20@(1578)x1
5800	J857-HBY-VLJ16	(餘料)20	992.0	32	1	0	1	20@(582)x1
5800	J857-HBY-VLJ16, J857-HBY-VLJ16R	21-27	992.0		31	7	0	21-26@(800)x6 27@(4784)x1
5800	J857-HBY-VLJ23, J857-HBY-VLJ23R	(餘料)11, 17-18, 27	892.0	6	6	0	4	11@(25)x1 17-18@(72)x2 27@(2096)x1
5800	J857-HBY-VLJ18, J857-HBY-VLJ18R	(餘料)21-22	724.0	2	2	0	2	21-22@(72)x2



美特鋁質有限公司
MIDI ALUMINIUM FABRICATOR LTD

(平台框料開料單)

工程號碼:J-857, 工程名稱:啟德6552

開料長度:5800, 總長料支數:29, 總開料支數:134

鋸片厚度(mm):4, 料頭尾總切除(mm):20, 浪費率(%):4.59

鋁材開料清單 N579

鋁料 長度	窗號	編號(用料狀況)	實用長度(長料開數)	需要 支數	開料 支數	長料 支數	餘料 支數	編號(剩餘長度)
5800	J857-HBY-VLJ21, J857-HBY-VLJ21R	(餘料)23-24	581.0	2	2	0	2	23-24@(215)x2
5800	J857-HBY-VLJ14, J857-HBY-VLJ14R	(餘料)10, 16, 20, 25-27, 27	492.0	16	9	0	7	10@(25)x1 16@(58)x1 20@(86)x1 25-26@(304)x2 27@(608)x1 27@(112)x1
5800	J857-HBY-VLJ14R	28	492.0		7	1	0	28@(2308)x1
5800	J857-HBY-VLJ13, J857-HBY-VLJ13R	(餘料)5-6, 25-26, 28, 28	292.0	12	11	0	6	5-6@(16)x2 25-26@(8)x2 28@(1716)x1 28@(236)x1
5800	J857-HBY-VLJ13R	29	292.0		1	1	0	29@(5484)x1
5800	J857-HBY-VLJ15, J857-HBY-VLJ15R	(餘料)23-24	192.0	2	2	0	2	23-24@(19)x2

制表者: _____

鋁料編號: N579(開料清單), 共26頁 第12頁

打印日期: 2022-11-21 打印時間: 17:24



工程號碼: J-857, 工程名稱: 啟德6552

開料長度: 6000, 總長料支數: 45, 總開料支數: 232

鋸片厚度(mm): 4, 料頭尾總切除(mm): 20, 浪費率

鋁材開料清單 X86043

鋁料 長度	窗號	編號(用料狀況)	實用長度(長料開數)	需要 支數	開料 支數	長料 支數	餘料 支數	編號(剩餘長度)
6000	J857-HBY-DJ102A	(餘料)1	2859.0	2	1	0	1	1@(254)x1
6000	J857-HBY-DJ102	1	2859.0		1	1	0	1@(3117)x1
6000	J857-HBY-DJ84	2	2577.0	1	1	1	0	2@(3399)x1
6000	J857-HBY-DJ89a	(餘料)2	2337.0	1	1	0	1	2@(1058)x1
6000	J857-HBY-DJ83A	(餘料)3	2279.0	2	1	0	1	3@(1414)x1
6000	J857-HBY-DJ83	3	2279.0		1	1	0	3@(3697)x1
6000	J857-HBY-DJ87	4	2172.0	2	2	1	0	4@(1628)x1
6000	J857-HBY-DJ35	5	2087.0	1	1	1	0	5@(3889)x1
6000	J857-HBY-DJ89	(餘料)5	1977.0	1	1	0	1	5@(1908)x1
6000	J857-HBY-DJ18	(餘料)5	1877.0	2	1	0	1	5@(27)x1
6000	J857-HBY-DJ18	6	1877.0		1	1	0	6@(4099)x1
6000	J857-HBY-DJ85	(餘料)6	1847.0	1	1	0	1	6@(2248)x1
6000	J857-HBY-DJ55	(餘料)6	1842.0	2	1	0	1	6@(402)x1
6000	J857-HBY-DJ55	7	1842.0		1	1	0	7@(4134)x1
6000	J857-HBY-DJ8	(餘料)7	1777.0	1	1	0	1	7@(2353)x1
6000	J857-HBY-DJ3	(餘料)7	1767.0	2	1	0	1	7@(582)x1
6000	J857-HBY-DJ92	8	1767.0		1	1	0	8@(4209)x1
6000	J857-HBY-DJ82	(餘料)8	1748.0	1	1	0	1	8@(2457)x1
6000	J857-HBY-DJ36	(餘料)8	1722.0	1	1	0	1	8@(731)x1
6000	J857-HBY-DJ73D	9	1710.0	1	1	1	0	9@(4266)x1
6000	J857-HBY-DJ72A, J857-HBY-DJ73B	(餘料)9, 9	1704.0	2	2	0	2	9@(2558)x1 9@(850)x1
6000	J857-HBY-DJ73A	(餘料)10	1681.0	2	1	0	1	10@(2610)x1
6000	J857-HBY-DJ73	10	1681.0		1	1	0	10@(4295)x1
6000	J857-HBY-DJ64, J857-HBY-DJ64B	(餘料)4, 10, 12	1604.0	14	3	0	3	4@(20)x1 10@(1002)x1 12@(1156)x1
6000	J857-HBY-DJ64, J857-HBY-DJ64B	11-14	1604.0		11	4	0	11@(1156)x1 12@(2764)x1 13- 14@(1156)x2
6000	J857-HBY-DJ64A	15-17	1581.0	7	7	3	0	15- 16@(1225)x2 17@(4395)x1
6000	J857-HBY-DJ32	(餘料)17	1572.0	1	1	0	1	17@(2819)x1
6000	J857-HBY-DJ110	(餘料)17	1547.0	4	1	0	1	17@(1268)x1
6000	J857-HBY-DJ110	18	1547.0		3	1	0	18@(1327)x1
6000	J857-HBY-DJ11	19	1477.0	2	2	1	0	19@(3018)x1
6000	J857-HBY-DJ62, J857-HBY-DJ62C	(餘料)19, 19	1470.3	2	2	0	2	19@(1543.8)x1 19@(69.5)x1
6000	J857-HBY-DJ62B	(餘料)20	1447.3	2	1	0	1	20@(3077.5)x1
6000	J857-HBY-DJ62A	20	1447.3		1	1	0	20@(4528.8)x1
6000	J857-HBY-DJ66, J857-HBY-DJ66A	(餘料)3, 20, 22	1399.0	16	6	0	3	3@(11)x1 20@(271.5)x1 22@(368)x1
6000	J857-HBY-DJ66, J857-HBY-DJ66A	21-24	1399.0		10	4	0	21@(368)x1 22@(4577)x1 23@(368)x1 24@(4577)x1
6000	J857-HBY-DJ61, J857-HBY-DJ61C	(餘料)24, 24	1387.8	2	2	0	2	24@(3185.3)x1 24@(1793.5)x1
6000	J857-HBY-DJ48, J857-HBY-DJ48A	(餘料)24, 26	1374.0	14	3	0	2	24@(415.5)x1 26@(468)x1



鋁材開料清單 X86043


工程號碼: J-857, 工程名稱: 啟德6552
開料長度: 6000, 總長料支數: 45, 總開料支數: 232
鋸片厚度(mm): 4, 料頭尾總切除(mm): 20, 浪費率

鋁料 長度	窗號	編號(用料狀況)	實用長度(長料開數)	需要 支數	開料 支數	長料 支數	餘料 支數	編號(剩餘長度)
6000	J857-HBY-DJ48, J857-HBY-DJ48A	25-28	1374.0		11	4	0	25@(468)x1 26@(3224)x1 27@(468)x1 28@(4602)x1
6000	J857-HBY-DJ61A, J857-HBY-DJ61B	(餘料)28, 28	1364.8	2	2	0	2	28@(3233.3)x1 28@(1864.5)x1
6000	J857-HBY-DJ81	(餘料)28	1362.0	2	1	0	1	28@(498.5)x1
6000	J857-HBY-DJ81	29	1362.0		1	1	0	29@(4614)x1
6000	J857-HBY-DJ45A	(餘料)29	1346.0	1	1	0	1	29@(3264)x1
6000	J857-HBY-DJ90	(餘料)29	1337.0	2	2	0	1	29@(582)x1
6000	J857-HBY-DJ63A	(餘料)30	1329.0	2	1	0	1	30@(3314)x1
6000	J857-HBY-DJ63	30	1329.0		1	1	0	30@(4647)x1
6000	J857-HBY-DJ16	(餘料)30	1327.0	1	1	0	1	30@(1983)x1
6000	J857-HBY-DJ45, J857-HBY-DJ45B	(餘料)18, 30	1294.0	2	2	0	2	18@(29)x1 30@(685)x1
6000	J857-HBY-DJ12	(餘料)15-17	1212.0	3	3	0	3	15-16@(9)x2 17@(52)x1
6000	J857-HBY-DJ52	31	1192.0	2	2	1	0	31@(3588)x1
6000	J857-HBY-DJ100	(餘料)31	1167.0	2	2	0	1	31@(1246)x1
6000	J857-HBY-DJ69	(餘料)31	1166.5	2	1	0	1	31@(75.5)x1
6000	J857-HBY-DJ69A	32	1166.5		1	1	0	32@(4809.5)x1
6000	J857-HBY-DJ2	(餘料)11	1152.0	1	1	0	1	11@(0)x1
6000	J857-HBY-DJ65, J857-HBY-DJ65B	(餘料)12-13	1141.5	2	2	0	2	12- 13@(10.5)x2
6000	J857-HBY-DJ65A	(餘料)14	1131.0	1	1	0	1	14@(21)x1
6000	J857-HBY-DJ10	(餘料)32	1127.0	5	4	0	1	32@(285.5)x1
6000	J857-HBY-DJ30	33	1127.0		1	1	0	33@(4849)x1
6000	J857-HBY-DJ49, J857-HBY-DJ49A	(餘料)33, 33	1106.5	2	2	0	2	33@(3738.5)x1 33@(2628)x1
6000	J857-HBY-DJ27	(餘料)33	1102.0	1	1	0	1	33@(1522)x1
6000	J857-HBY-DJ53, J857-HBY-DJ53A	(餘料)33-34	1079.0	6	4	0	2	33@(439)x1 34@(565)x1
6000	J857-HBY-DJ53	34	1079.0		2	1	0	34@(3814)x1
6000	J857-HBY-DJ43A	(餘料)35	1074.0	4	2	0	1	35@(1668)x1
6000	J857-HBY-DJ43	35	1074.0		2	1	0	35@(3824)x1
6000	J857-HBY-DJ4	(餘料)35	1057.0	1	1	0	1	35@(607)x1
6000	J857-HBY-DJ77	(餘料)2	1052.0	2	1	0	1	2@(2)x1
6000	J857-HBY-DJ77	36	1052.0		1	1	0	36@(4924)x1
6000	J857-HBY-DJ20	(餘料)36	1027.0	2	2	0	1	36@(2862)x1
6000	J857-HBY-DJ40, J857-HBY-DJ40A	(餘料)36-37	1016.5	6	5	0	2	36@(821)x1 37@(1898)x1
6000	J857-HBY-DJ40	37	1016.5		1	1	0	37@(4959.5)x1
6000	J857-HBY-DJ67	(餘料)37	1008.0	2	1	0	1	37@(886)x1
6000	J857-HBY-DJ67A	38	1008.0		1	1	0	38@(4968)x1
6000	J857-HBY-DJ54, J857-HBY-DJ54A	(餘料)10, 38	979.0	2	2	0	2	10@(19)x1 38@(3985)x1
6000	J857-HBY-DJ6	(餘料)38	977.0	5	4	0	1	38@(61)x1
6000	J857-HBY-DJ6	39	977.0		1	1	0	39@(4999)x1
6000	J857-HBY-DJ51, J857-HBY-DJ51A	(餘料)39, 39	946.5	2	2	0	2	39@(4048.5)x1 39@(3098)x1
6000	J857-HBY-DJ37	(餘料)39	927.0	3	3	0	1	39@(305)x1
6000	J857-HBY-DJ68B	(餘料)40	926.0	2	1	0	1	40@(4120)x1
6000	J857-HBY-DJ68A	40	926.0		1	1	0	40@(5050)x1



鋁材開料清單 X86043

鋁料 長度	窗號	編號(用料狀況)	實用長度(長料開數)	需要 支數	開料 支數	長料 支數	餘料 支數	編號(剩餘長度)
6000	J857-HBY-DJ68, J857-HBY-DJ68C	(餘料)40, 40	924.0	2	2	0	2	40@(3192)x1 40@(2264)x1
6000	J857-HBY-DJ1, J857-HBY-DJ1A	(餘料)40, 40	898.5	2	2	0	2	40@(1361.5)x1 40@(459)x1
6000	J857-HBY-DJ56	41	889.0	1	1	1	0	41@(5087)x1
6000	J857-HBY-DJ46, J857-HBY-DJ46A	(餘料)37, 41	854.0	2	2	0	2	37@(28)x1 41@(4229)x1
6000	J857-HBY-DJ15	(餘料)9	802.0	1	1	0	1	9@(44)x1
6000	J857-HBY-DJ59	(餘料)36	789.0	1	1	0	1	36@(28)x1
6000	J857-HBY-DJ76	(餘料)41	777.0	1	1	0	1	41@(3448)x1
6000	J857-HBY-DJ86	(餘料)41	742.0	2	2	0	1	41@(1956)x1
6000	J857-HBY-DJ72	(餘料)41	741.5	1	1	0	1	41@(1210.5)x1
6000	J857-HBY-DJ19	(餘料)8, 41	727.0	2	2	0	2	8@(0)x1 41@(479.5)x1
6000	J857-HBY-DJ42A	(餘料)42	709.0	2	1	0	1	42@(4554)x1
6000	J857-HBY-DJ42	42	709.0		1	1	0	42@(5267)x1
6000	J857-HBY-DJ17	(餘料)42	687.0	1	1	0	1	42@(3863)x1
6000	J857-HBY-DJ22	(餘料)30, 42	677.0	4	4	0	2	30@(4)x1 42@(1820)x1
6000	J857-HBY-DJ39, J857-HBY-DJ39A	(餘料)42, 42	649.0	2	2	0	2	42@(1167)x1 42@(514)x1
6000	J857-HBY-DJ34	43-44	627.0	10	10	2	0	43@(301)x1 44@(5349)x1
6000	J857-HBY-DJ120	(餘料)35	587.0	1	1	0	1	35@(16)x1
6000	J857-HBY-DJ94a	(餘料)44	582.0	1	1	0	1	44@(4763)x1
6000	J857-HBY-DJ94, J857-HBY-DJ94A	(餘料)44, 44	579.0	2	2	0	2	44@(4180)x1 44@(3597)x1
6000	J857-HBY-DJ21	(餘料)7, 29, 44	577.0	6	6	0	3	7@(1)x1 29@(1)x1 44@(1273)x1
6000	J857-HBY-DJ41, J857-HBY-DJ41A	(餘料)34, 44	549.0	2	2	0	2	34@(12)x1 44@(720)x1
6000	J857-HBY-DJ47	(餘料)44	544.0	2	1	0	1	44@(172)x1
6000	J857-HBY-DJ47A	45	544.0		1	1	0	45@(5432)x1
6000	J857-HBY-DJ58	(餘料)45	539.0	1	1	0	1	45@(4889)x1
6000	J857-HBY-DJ5	(餘料)45	532.0	1	1	0	1	45@(4353)x1
6000	J857-HBY-DJ95	(餘料)45	527.0	1	1	0	1	45@(3822)x1
6000	J857-HBY-DJ25	(餘料)28, 42, 45	477.0	7	7	0	3	28@(17.5)x1 42@(33)x1 45@(1417)x1
6000	J857-HBY-DJ46a, J857-HBY-DJ79, J857-HBY-DJ87A	(餘料)25-27, 33	427.0	4	4	0	4	25-27@(37)x3 33@(8)x1
6000	J857-HBY-DJ26	(餘料)6, 24, 40-41	377.0	4	4	0	4	6@(21)x1 24@(34.5)x1 40@(78)x1 41@(98.5)x1
6000	J857-HBY-DJ98	(餘料)21-22	357.0	2	2	0	2	21-22@(7)x2
6000	J857-HBY-DJ80	(餘料)23	327.0	1	1	0	1	23@(37)x1
6000	J857-HBY-DJ31	(餘料)32	277.0	1	1	0	1	32@(4.5)x1
6000	J857-HBY-DJ91	(餘料)1, 20, 39	227.0	3	3	0	3	1@(23)x1 20@(40.5)x1 39@(74)x1

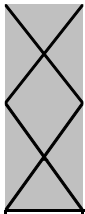

美特鋁質有限公司
MIDI ALUMINIUM FABRICATOR LTD

(平台框料開料單)

工程號碼:J-857, 工程名稱:啟德6552

開料長度:5800, 總長料支數:1, 總開料支數:3

鋸片厚度(mm):4, 料頭尾總切除(mm):20, 浪費率(%):60.45


鋁材開料清單 X86184

鋁料 長度	窗號	編號(用料狀況)	實用長度(長料開數)	需要 支數	開料 支數	長料 支數	餘料 支數	編號(剩餘長度)
5800	J857-HBY-HDD56	1	904.0	1	1	1	0	1@(4872)x1
5800	J857-HBY-HDD59	(餘料)1	804.0	1	1	0	1	1@(4064)x1
5800	J857-HBY-HDD58	(餘料)1	554.0	1	1	0	1	1@(3506)x1

制表者: _____

鋁料編號: X86184(開料清單), 共26頁 第16頁

打印日期: 2022-11-21 打印時間: 17:24

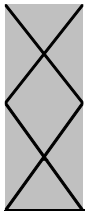

美特鋁質有限公司
MIDI ALUMINIUM FABRICATOR LTD

(平台框料開料單)

工程號碼:J-857, 工程名稱:啟德6552

開料長度:5800, 總長料支數:1, 總開料支數:3

鋸片厚度(mm):4, 料頭尾總切除(mm):20, 浪費率(%):60.45

鋁材開料清單 X86183

鋁料 長度	窗號	編號(用料狀況)	實用長度(長料開數)	需要 支數	開料 支數	長料 支數	餘料 支數	編號(剩餘長度)
5800	J857-HBY-HD56	1	904.0	1	1	1	0	1@(4872)x1
5800	J857-HBY-HD59	(餘料)1	804.0	1	1	0	1	1@(4064)x1
5800	J857-HBY-HD58	(餘料)1	554.0	1	1	0	1	1@(3506)x1

制表者: _____

鋁料編號: X86183 (開料清單), 共26頁 第17頁

打印日期: 2022-11-21 打印時間: 17:24



工程號碼:J-857, 工程名稱:啟德6552

開料長度:5800, 總長料支數:94, 總開料支數:328

鋸片厚度(mm):4, 料頭尾總切除(mm):20, 浪費率(%):1.94


鋁材開料清單 X86033

鋁料 長度	窗號	編號(用料狀況)	實用長度(長料開數)	需要 支數	開料 支數	長料 支數	餘料 支數	編號(剩餘長度)
5800	J857-HBY-HD64, J857-HBY-HDD64	1-14	4842.0	14	14	14	0	1-14@(934)x14
5800	J857-HBY-HD83, J857-HBY-HDD83	15-16	4592.0	2	2	2	0	15-16@(1184)x2
5800	J857-HBY-HD45, J857-HBY-HDD45	17-18	3987.0	2	2	2	0	17-18@(1789)x2
5800	J857-HBY-HD68, J857-HBY-HDD68	19-20	3792.0	2	2	2	0	19-20@(1984)x2
5800	J857-HBY-HD65, J857-HBY-HDD65	21-22	3467.0	2	2	2	0	21-22@(2309)x2
5800	J857-HBY-HD73, J857-HBY-HD73A, J857-HBY-HDD73, J857-HBY-HDD73A	23-26	3415.0	4	4	4	0	23-26@(2361)x4
5800	J857-HBY-HD62, J857-HBY-HD62A, J857-HBY-HDD62, J857-HBY-HDD62A	27-30	2947.5	4	4	4	0	27-30@(2828.5)x4
5800	J857-HBY-HD102A, J857-HBY-HDD102A	(餘料)31-32	2870.0	4	2	0	2	31-32@(32)x2
5800	J857-HBY-HD102, J857-HBY-HDD102	31-32	2870.0		2	2	0	31-32@(2906)x2
5800	J857-HBY-HD66, J857-HBY-HDD66	33-40	2832.0	16	16	8	0	33-40@(108)x8
5800	J857-HBY-HD61, J857-HBY-HD61A, J857-HBY-HDD61, J857-HBY-HDD61A	(餘料)27-30	2782.5	4	4	0	4	27-30@(42)x4
5800	J857-HBY-HDD48	(餘料)44	2782.0	14	1	0	1	44@(208)x1
5800	J857-HBY-HD48, J857-HBY-HDD48	41-47	2782.0		13	7	0	41-43@(208)x3 44@(2994)x1 45-47@(208)x3
5800	J857-HBY-HDD63	(餘料)48	2692.0		1	0	1	48@(388)x1
5800	J857-HBY-HD63	48	2692.0	2	1	1	0	48@(3084)x1
5800	J857-HBY-HDD84	(餘料)49	2592.0		1	0	1	49@(588)x1
5800	J857-HBY-HD84	49	2592.0		1	1	0	49@(3184)x1
5800	J857-HBY-HDD69	(餘料)50	2367.0	2	1	0	1	50@(1038)x1
5800	J857-HBY-HD69	50	2367.0		1	1	0	50@(3409)x1
5800	J857-HBY-HD89a, J857-HBY-HDD89a	(餘料)23-24	2352.0	2	2	0	2	23-24@(5)x2
5800	J857-HBY-HD49, J857-HBY-HDD49	(餘料)21-22	2247.0	2	2	0	2	21-22@(58)x2
5800	J857-HBY-HD53, J857-HBY-HDD53	(餘料)25-26, 51	2192.0	6	3	0	3	25-26@(165)x2 51@(1388)x1
5800	J857-HBY-HD53, J857-HBY-HDD53	51-52	2192.0		3	2	0	51@(3584)x1 52@(1388)x1
5800	J857-HBY-HD87, J857-HBY-HDD87	53-54	2187.0		4	4	2	53-54@(1398)x2
5800	J857-HBY-HD43, J857-HBY-HDD43	55-56	2182.0	4	4	2	0	55-56@(1408)x2
5800	J857-HBY-HDD35	(餘料)57	2102.0	2	1	0	1	57@(1568)x1
5800	J857-HBY-HD35	57	2102.0		1	1	0	57@(3674)x1
5800	J857-HBY-HDD40	(餘料)59	2067.0	6	1	0	1	59@(1638)x1
5800	J857-HBY-HD40, J857-HBY-HDD40	58-60	2067.0		5	3	0	58@(1638)x1 59@(3709)x1 60@(1638)x1
5800	J857-HBY-HDD67	(餘料)61	2050.0		1	0	1	61@(1672)x1
5800	J857-HBY-HD67	61	2050.0	4	1	1	0	61@(3726)x1
5800	J857-HBY-HD89, J857-HBY-HDD89	(餘料)62-63	1992.0		2	0	2	62-63@(1788)x2

鋁料編號: X86033(開料清單), 共26頁 第18頁

打印日期: 2022-11-21 打印時間: 17:24

制表者: _____

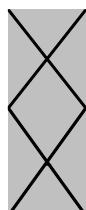

工程號碼:J-857, 工程名稱:啟德6552

開料長度:5800, 總長料支數:94, 總開料支數:328

鋸片厚度(mm):4, 料頭尾總切除(mm):20, 浪費率(%):1.94

鋁材開料清單 X86033

鋁料 長度	窗號	編號(用料狀況)	實用長度(長料開數)	需要 支數	開料 支數	長料 支數	餘料 支數	編號(剩餘長度)
5800	J857-HBY-HD54, J857-HBY-HDD54	62-63	1992.0		2	2	0	62-63@(3784)x2
5800	J857-HBY-HD51, J857-HBY-HDD51	(餘料)19-20	1927.0	2	2	0	2	19-20@(53)x2
5800	J857-HBY-HDD18	(餘料)64	1892.0	4	1	0	1	64@(92)x1
5800	J857-HBY-HD18, J857-HBY-HDD18	64-65	1892.0		3	2	0	64@(1988)x1 65@(3884)x1
5800	J857-HBY-HD85, J857-HBY-HDD85	(餘料)65, 65	1862.0	2	2	0	2	65@(2018)x1 65@(152)x1
5800	J857-HBY-HDD55	(餘料)66	1857.0	4	1	0	1	66@(197)x1
5800	J857-HBY-HD55, J857-HBY-HDD55	66-67	1857.0		3	2	0	66@(2058)x1 67@(3919)x1
5800	J857-HBY-HD82, J857-HBY-HDD82	(餘料)67, 67	1847.0	2	2	0	2	67@(2068)x1 67@(217)x1
5800	J857-HBY-HDD1	(餘料)68	1842.0	2	1	0	1	68@(2088)x1
5800	J857-HBY-HD1	68	1842.0		1	1	0	68@(3934)x1
5800	J857-HBY-HD8	(餘料)68	1792.0	2	1	0	1	68@(292)x1
5800	J857-HBY-HDD8	69	1792.0		1	1	0	69@(3984)x1
5800	J857-HBY-HD3, J857-HBY-HD92, J857-HBY-HDD3, J857-HBY-HDD92	(餘料)17-18, 62-63	1782.0	4	4	0	4	17-18@(3)x2 62-63@(2)x2
5800	J857-HBY-HD46, J857-HBY-HDD46	(餘料)69, 69	1742.0	2	2	0	2	69@(2238)x1 69@(492)x1
5800	J857-HBY-HDD36	(餘料)70	1737.0	2	1	0	1	70@(2298)x1
5800	J857-HBY-HD36	70	1737.0		1	1	0	70@(4039)x1
5800	J857-HBY-HD32, J857-HBY-HDD32	(餘料)58-59	1587.0	2	2	0	2	58-59@(47)x2
5800	J857-HBY-HD110	(餘料)57, 60-61, 70	1562.0	8	4	0	4	57@(2)x1 60@(72)x1 61@(106)x1 70@(732)x1
5800	J857-HBY-HDD110	71-72	1562.0		4	2	0	71@(1082)x1 72@(4214)x1
5800	J857-HBY-HD72, J857-HBY-HDD72	(餘料)72, 72	1517.0	2	2	0	2	72@(2693)x1 72@(1172)x1
5800	J857-HBY-HDD11	(餘料)73	1492.0	4	1	0	1	73@(1292)x1
5800	J857-HBY-HD11, J857-HBY-HDD11	73-74	1492.0		3	2	0	73@(2788)x1 74@(4284)x1
5800	J857-HBY-HD42, J857-HBY-HDD42	(餘料)74, 74	1452.0	2	2	0	2	74@(2828)x1 74@(1372)x1
5800	J857-HBY-HD81, J857-HBY-HDD81	(餘料)51-54	1377.0	4	4	0	4	51-52@(7)x2 53-54@(17)x2
5800	J857-HBY-HD90, J857-HBY-HDD90	(餘料)55-56, 74	1352.0	4	3	0	3	55-56@(52)x2 74@(16)x1
5800	J857-HBY-HDD90	75	1352.0		1	1	0	75@(4424)x1
5800	J857-HBY-HD16, J857-HBY-HDD16	(餘料)75, 75	1342.0	2	2	0	2	75@(3078)x1 75@(1732)x1
5800	J857-HBY-HD39	(餘料)75	1332.0	2	1	0	1	75@(396)x1
5800	J857-HBY-HDD39	76	1332.0		1	1	0	76@(4444)x1
5800	J857-HBY-HD12, J857-HBY-HDD12	(餘料)73, 76, 76	1227.0	6	4	0	3	73@(61)x1 76@(1982)x1 76@(751)x1
5800	J857-HBY-HDD12	77	1227.0		2	1	0	77@(3318)x1
5800	J857-HBY-HD52	(餘料)77	1207.0	4	2	0	1	77@(896)x1
5800	J857-HBY-HDD52	78	1207.0		2	1	0	78@(3358)x1




工程號碼:J-857, 工程名稱:啟德6552

開料長度:5800, 總長料支數:94, 總開料支數:328

鋸片厚度(mm):4, 料頭尾總切除(mm):20, 浪費率(%):1.94

鋁材開料清單 X86033

鋁料 長度	窗號	編號(用料狀況)	實用長度(長料開數)	需要 支數	開料 支數	長料 支數	餘料 支數	編號(剩餘長度)
5800	J857-HBY-HD94, J857-HBY-HDD94	(餘料)78, 78	1192.0	2	2	0	2	78@(2162)x1 78@(966)x1
5800	J857-HBY-HDD100	(餘料)79	1182.0	4	2	0	1	79@(1036)x1
5800	J857-HBY-HD100	79	1182.0		2	1	0	79@(3408)x1
5800	J857-HBY-HD2, J857-HBY-HDD2	(餘料)15-16	1167.0	2	2	0	2	15-16@(13)x2
5800	J857-HBY-HD10, J857-HBY-HD30, J857-HBY-HDD10, J857-HBY-HDD30	(餘料)72, 80, 80-81	1142.0	10	4	0	4	72@(26)x1 80@(1196)x1 80@(50)x1 81@(1196)x1
5800	J857-HBY-HD10, J857-HBY-HDD10	80-81	1142.0		6	2	0	80-81@(2342)x2
5800	J857-HBY-HD41	(餘料)81	1132.0	2	1	0	1	81@(60)x1
5800	J857-HBY-HDD41	82	1132.0		1	1	0	82@(4644)x1
5800	J857-HBY-HD47, J857-HBY-HDD47	(餘料)82, 82	1122.0	2	2	0	2	82@(3518)x1 82@(2392)x1
5800	J857-HBY-HD27, J857-HBY-HDD27	(餘料)82, 82	1117.0	2	2	0	2	82@(1271)x1 82@(150)x1
5800	J857-HBY-HD4	(餘料)71	1072.0	2	1	0	1	71@(6)x1
5800	J857-HBY-HDD4	83	1072.0		1	1	0	83@(4704)x1
5800	J857-HBY-HD77, J857-HBY-HDD77	(餘料)83, 83	1067.0	4	4	0	2	83@(2562)x1 83@(420)x1
5800	J857-HBY-HDD20	(餘料)84	1042.0	4	2	0	1	84@(1596)x1
5800	J857-HBY-HD20	84	1042.0		2	1	0	84@(3688)x1
5800	J857-HBY-HD6, J857-HBY-HDD6	(餘料)50, 79, 84-85	992.0	10	6	0	4	50@(42)x1 79@(40)x1 84@(600)x1 85@(800)x1
5800	J857-HBY-HD6, J857-HBY-HDD6	85-86	992.0		4	2	0	85-86@(3788)x2
5800	J857-HBY-HD37, J857-HBY-HDD37	(餘料)78, 86, 86	942.0	6	5	0	3	78@(20)x1 86@(1896)x1 86@(4)x1
5800	J857-HBY-HDD37	87	942.0		1	1	0	87@(4834)x1
5800	J857-HBY-HD15, J857-HBY-HDD15	(餘料)1-2	817.0	2	2	0	2	1-2@(113)x2
5800	J857-HBY-HD76, J857-HBY-HDD76	(餘料)3-4	792.0	2	2	0	2	3-4@(138)x2
5800	J857-HBY-HD86, J857-HBY-HDD86	(餘料)5-8	757.0	4	4	0	4	5-8@(173)x4
5800	J857-HBY-HD19, J857-HBY-HDD19	(餘料)9-12	742.0	4	4	0	4	9-12@(188)x4
5800	J857-HBY-HD17, J857-HBY-HDD17	(餘料)13-14	702.0	2	2	0	2	13-14@(228)x2
5800	J857-HBY-HD22, J857-HBY-HDD22	(餘料)70, 76-77, 85, 87	692.0	8	8	0	5	70@(36)x1 76@(55)x1 77@(200)x1 85@(104)x1 87@(2050)x1
5800	J857-HBY-HD34, J857-HBY-HDD34	(餘料)87-88	642.0	20	4	0	2	87@(112)x1 88@(612)x1
5800	J857-HBY-HD34, J857-HBY-HDD34	88-90	642.0		16	3	0	88@(1258)x1 89@(612)x1 90@(5134)x1
5800	J857-HBY-HD120, J857-HBY-HDD120	(餘料)88-89	602.0	2	2	0	2	88-89@(6)x2

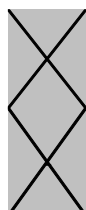

工程號碼: J-857, 工程名稱: 啟德6552

開料長度: 5800, 總長料支數: 94, 總開料支數: 328

鋸片厚度(mm): 4, 料頭尾總切除(mm): 20, 浪費率(%): 1.94

鋁材開料清單 X86033

鋁料 長度	窗號	編號(用料狀況)	實用長度(長料開數)	需要 支數	開料 支數	長料 支數	餘料 支數	編號(剩餘長度)
5800	J857-HBY-HD94a, J857-HBY-HDD94a	(餘料)90, 90	597.0	2	2	0	2	90@(4533)x1 90@(3932)x1
5800	J857-HBY-HD21, J857-HBY-HDD21	(餘料)84, 90, 90	592.0	12	7	0	3	84@(4)x1 90@(952)x1 90@(356)x1
5800	J857-HBY-HDD21	91	592.0		5	1	0	91@(2800)x1
5800	J857-HBY-HD5, J857-HBY-HDD5	(餘料)49, 91	547.0	2	2	0	2	49@(37)x1 91@(2249)x1
5800	J857-HBY-HD95, J857-HBY-HDD95	(餘料)91, 91	542.0	2	2	0	2	91@(1703)x1 91@(1157)x1
5800	J857-HBY-HD25, J857-HBY-HDD25	(餘料)91-92	492.0	14	8	0	2	91@(165)x1 92@(324)x1
5800	J857-HBY-HD25, J857-HBY-HDD25	92-93	492.0		6	2	0	92@(3300)x1 93@(5284)x1
5800	J857-HBY-HD46a, J857-HBY-HD79, J857-HBY-HD87A, J857-HBY-HDD46a, J857-HBY-HDD79, J857-HBY-HDD87A	(餘料)69, 93, 93, 93, 93, 93	442.0	8	8	0	7	69@(46)x1 93@(4838)x1 93@(4392)x1 93@(3946)x1 93@(3054)x1 93@(2608)x1 93@(2162)x1
5800	J857-HBY-HD26, J857-HBY-HDD26	(餘料)75, 83, 93, 93	392.0	8	7	0	4	75@(0)x1 83@(24)x1 93@(1370)x1 93@(182)x1
5800	J857-HBY-HDD26	94	392.0		1	1	0	94@(5384)x1
5800	J857-HBY-HD98, J857-HBY-HDD98	(餘料)48, 94, 94	372.0	4	4	0	3	48@(12)x1 94@(5008)x1 94@(4256)x1
5800	J857-HBY-HD80, J857-HBY-HDD80	(餘料)90, 94	342.0	2	2	0	2	90@(10)x1 94@(3910)x1
5800	J857-HBY-HD31, J857-HBY-HDD31	(餘料)92, 94	292.0	2	2	0	2	92@(28)x1 94@(3614)x1
5800	J857-HBY-HD91, J857-HBY-HDD91	(餘料)68, 94, 94	242.0	6	6	0	3	68@(46)x1 94@(3122)x1 94@(2384)x1



美特鋁質有限公司
MIDI ALUMINIUM FABRICATOR LTD

(平台框料開料單)

工程號碼:J-857, 工程名稱:啟德6552

開料長度:5800, 總長料支數:1, 總開料支數:3

鋸片厚度(mm):4, 料頭尾總切除(mm):20, 浪費率


鋁材開料清單 X86139

鋁料 長度	窗號	編號(用料狀況)	實用長度(長料開數)	需要 支數	開料 支數	長料 支數	餘料 支數	編號(剩餘長度)
5800	J857-HBY-FPX30	1	1142.0	1	1	1	0	1@(4634)x1
5800	J857-HBY-FPX4, J857-HBY-FPX4R	(餘料)1, 1	636.0	2	2	0	2	1@(3994)x1 1@(3354)x1

制表者: _____

鋁料編號: X86139(開料清單), 共26頁 第22頁

打印日期: 2022-11-21 打印時間: 17:24

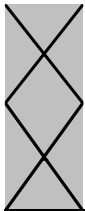


工程號碼:J-857, 工程名稱:啟德6552

開料長度:5800, 總長料支數:1, 總開料支數:8

鋁材開料清單 X86177

鋸片厚度(mm):4, 料頭尾總切除(mm):20, 浪費率(%):46.17

鋁料 長度	窗號	編號(用料狀況)	實用長度(長料開數)	需要 支數	開料 支數	長料 支數	餘料 支數	編號(剩餘長度)
5800	J857-HBY-VBQ56R	(餘料)1	700.0	2	1	0	1	1@(4372)x1
5800	J857-HBY-VBQ56	1	700.0		1	1	0	1@(5076)x1
5800	J857-HBY-VBQ57, J857-HBY-VBQ57R	(餘料)1, 1	295.0	2	2	0	2	1@(4073)x1 1@(3774)x1
5800	J857-HBY-VBQ58, J857-HBY-VBQ58R	(餘料)1, 1	270.0	4	4	0	2	1@(3226)x1 1@(2678)x1

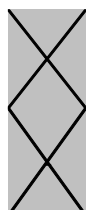


工程號碼: J-857, 工程名稱: 啟德6552

開料長度: 5800, 總長料支數: 60, 總開料支數: 320

鋸片厚度(mm): 4, 料頭尾總切除(mm): 20, 浪費率(%): 1.5

鋁材開料清單 X86032

鋁料 長度	窗號	編號(用料狀況)	實用長度(長料開數)	需要 支數	開料 支數	長料 支數	餘料 支數	編號(剩餘長度)
5800	J857-HBY-VBQ76, J857-HBY-VBQ76R, J857-HBY-VBQ93, J857-HBY-VBQ93R	1-4	3570.0	4	4	4	0	1-4@(2206)x4
5800	J857-HBY-VBQ15, J857-HBY-VBQ15R, J857-HBY-VBQ26, J857-HBY-VBQ26R	5-8	3520.0	4	4	4	0	5-8@(2256)x4
5800	J857-HBY-VBQ17, J857-HBY-VBQ17R	9-14	3370.0	6	6	6	0	9-14@(2406)x6
5800	J857-HBY-VBQ41, J857-HBY-VBQ41R	15-16	2980.0	2	2	2	0	15-16@(2796)x2
5800	J857-HBY-VBQ72, J857-HBY-VBQ72R	17-18	2940.0	2	2	2	0	17-18@(2836)x2
5800	J857-HBY-VBQ21, J857-HBY-VBQ21R, J857-HBY-VBQ75, J857-HBY-VBQ75R	(餘料)15-18	2770.0	4	4	0	4	15-16@(22)x2 17-18@(62)x2
5800	J857-HBY-VBQ13R	(餘料)19	2520.0	2	1	0	1	19@(732)x1
5800	J857-HBY-VBQ13	19	2520.0		1	1	0	19@(3256)x1
5800	J857-HBY-VBQ94R	(餘料)20	2470.0	2	1	0	1	20@(832)x1
5800	J857-HBY-VBQ94	20	2470.0		1	1	0	20@(3306)x1
5800	J857-HBY-VBQ16, J857-HBY-VBQ16R, J857-HBY-VBQ5, J857-HBY-VBQ5R	(餘料)9-12	2332.0	4	4	0	4	9-12@(70)x4
5800	J857-HBY-VBQ49, J857-HBY-VBQ49R	(餘料)13-14	2320.0	2	2	0	2	13-14@(82)x2
5800	J857-HBY-VBQ45, J857-HBY-VBQ45R	(餘料)1-2	1870.0	2	2	0	2	1-2@(332)x2
5800	J857-HBY-VBQ53, J857-HBY-VBQ53R	(餘料)3-8	1670.0	6	6	0	6	3-4@(532)x2 5-8@(582)x4
5800	J857-HBY-VBQ40, J857-HBY-VBQ40R	21-22	1630.0	6	6	2	0	21-22@(878)x2
5800	J857-HBY-VBQ120R	(餘料)23	1620.0	4	1	0	1	23@(908)x1
5800	J857-HBY-VBQ120, J857-HBY-VBQ120R	23-24	1620.0		3	2	0	23@(2532)x1 24@(4156)x1
5800	J857-HBY-VBQ19, J857-HBY-VBQ44, J857-HBY-VBQ44R	(餘料)24-26	1570.0	8	5	0	3	24@(1008)x1 25-26@(1058)x2
5800	J857-HBY-VBQ19R, J857-HBY-VBQ44	25-26	1570.0		3	2	0	25@(2632)x1 26@(4206)x1
5800	J857-HBY-VBQ51R	(餘料)27	1545.0	2	1	0	1	27@(2682)x1
5800	J857-HBY-VBQ51	27	1545.0		1	1	0	27@(4231)x1
5800	J857-HBY-VBQ48, J857-HBY-VBQ48R	(餘料)27, 29	1320.0	14	5	0	2	27@(34)x1 29@(484)x1
5800	J857-HBY-VBQ48, J857-HBY-VBQ48R	28-30	1320.0		9	3	0	28@(484)x1 29@(4456)x1 30@(484)x1
5800	J857-HBY-VBQ67R, J857-HBY-VBQ68, J857-HBY-VBQ91R	(餘料)31, 31-32	1200.0	6	4	0	3	31@(2168)x1 31@(964)x1 32@(3372)x1
5800	J857-HBY-VBQ67, J857-HBY-VBQ91	31-32	1200.0		2	2	0	31-32@(4576)x2
5800	J857-HBY-VBQ12, J857-HBY-VBQ12R	(餘料)32-33	1170.0	6	5	0	2	32@(1024)x1 33@(1084)x1
5800	J857-HBY-VBQ12	33	1170.0		1	1	0	33@(4606)x1
5800	J857-HBY-VBQ38R	(餘料)34	1120.0	2	1	0	1	34@(3532)x1
5800	J857-HBY-VBQ38	34	1120.0		1	1	0	34@(4656)x1
5800	J857-HBY-VBQ64	(餘料)34	1085.0	16	3	0	1	34@(265)x1

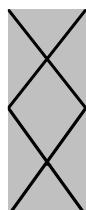

美特鋁質有限公司
MIDI ALUMINIUM FABRICATOR LTD

(平台框料開料單)

上件號碼: J-857, 工程名稱: 啟德6552

開料長度: 5800, 總長料支數: 60, 總開料支數: 320

鋸片厚度(mm): 4, 料頭尾總切除(mm): 20, 浪費率(%): 1.5


鋁材開料清單 X86032

鋁料 長度	窗號	編號(用料狀況)	實用長度(長料開數)	需要 支數	開料 支數	長料 支數	餘料 支數	編號(剩餘長度)
5800	J857-HBY-VBQ64, J857-HBY-VBQ64R	35-37	1085.0		13	3	0	35-36@ (335)x2 37@ (2513)x1
5800	J857-HBY-VBQ7, J857-HBY-VBQ7R	(餘料)33, 37, 37	1070.0	4	3	0	3	33@ (10)x1 37@ (1439)x1 37@ (365)x1
5800	J857-HBY-VBQ7R	38	1070.0		1	1	0	38@ (4706)x1
5800	J857-HBY-VBQ81, J857-HBY-VBQ81R	(餘料)38, 38	1055.0	4	4	0	2	38@ (2588)x1 38@ (470)x1
5800	J857-HBY-VBQ22, J857-HBY-VBQ22R	(餘料)25-26, 32, 41	1020.0	28	7	0	4	25-26@ (34)x2 32@ (0)x1 41@ (660)x1
5800	J857-HBY-VBQ22, J857-HBY-VBQ22R	39-43	1020.0		21	5	0	39-40@ (660)x2 41@ (4756)x1 42-43@ (660)x2
5800	J857-HBY-VBQ94aR	(餘料)44	1015.0	2	1	0	1	44@ (3742)x1
5800	J857-HBY-VBQ94a	44	1015.0		1	1	0	44@ (4761)x1
5800	J857-HBY-VBQ90, J857-HBY-VBQ90R	(餘料)24, 44	985.0	2	2	0	2	24@ (19)x1 44@ (2753)x1
5800	J857-HBY-VBQ85	(餘料)31, 44	945.0	6	3	0	2	31@ (15)x1 44@ (855)x1
5800	J857-HBY-VBQ85R	45	945.0		3	1	0	45@ (2933)x1
5800	J857-HBY-VBQ14, J857-HBY-VBQ14R, J857-HBY-VBQ18, J857-HBY-VBQ18R	(餘料)45-47, 47	920.0	12	9	0	4	45@ (161)x1 46@ (236)x1 47@ (3932)x1 47@ (3008)x1
5800	J857-HBY-VBQ14, J857-HBY-VBQ14R	46-47	920.0		3	2	0	46@ (3932)x1 47@ (4856)x1
5800	J857-HBY-VBQ42, J857-HBY-VBQ42R	(餘料)23, 47	895.0	2	2	0	2	23@ (9)x1 47@ (2109)x1
5800	J857-HBY-VBQ1, J857-HBY-VBQ11, J857-HBY-VBQ1R	(餘料)21-22, 47-48	870.0	8	6	0	4	21-22@ (4)x2 47@ (361)x1 48@ (2284)x1
5800	J857-HBY-VBQ11R	48	870.0		2	1	0	48@ (4032)x1
5800	J857-HBY-VBQ46a, J857-HBY-VBQ46aR, J857-HBY-VBQ92, J857-HBY-VBQ92R	(餘料)44, 48, 48-49, 49	845.0	6	5	0	5	44@ (6)x1 48@ (1435)x1 48@ (586)x1 49@ (4082)x1 49@ (3233)x1
5800	J857-HBY-VBQ46aR	49	845.0		1	1	0	49@ (4931)x1
5800	J857-HBY-VBQ47, J857-HBY-VBQ47R	(餘料)20, 49, 49	770.0	8	5	0	3	20@ (58)x1 49@ (911)x1 49@ (137)x1
5800	J857-HBY-VBQ47R	50	770.0		3	1	0	50@ (3458)x1
5800	J857-HBY-VBQ4, J857-HBY-VBQ4R, J857-HBY-VBQ4x	(餘料)19, 50, 50, 50	720.0	6	5	0	4	19@ (8)x1 50@ (2734)x1 50@ (1286)x1 50@ (562)x1
5800	J857-HBY-VBQ4xR	51	720.0		1	1	0	51@ (5056)x1
5800	J857-HBY-VBQ25, J857-HBY-VBQ25R	(餘料)51, 51	670.0	10	7	0	2	51@ (1686)x1 51@ (338)x1
5800	J857-HBY-VBQ25R	52	670.0		3	1	0	52@ (3758)x1
5800	J857-HBY-VBQ77, J857-HBY-VBQ77R	(餘料)39-42	630.0	4	4	0	4	39-42@ (26)x4
5800	J857-HBY-VBQ20, J857-HBY-VBQ20R	(餘料)43, 52, 52	620.0	8	7	0	3	43@ (36)x1 52@ (1886)x1 52@ (14)x1
5800	J857-HBY-VBQ20R	53	620.0		1	1	0	53@ (5156)x1

鋁料編號: X86032(開料清單), 共26頁 第25頁

打印日期: 2022-11-21 打印時間: 17:24

制表者: _____

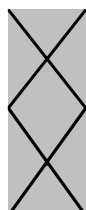

工程號碼: J-857, 工程名稱: 啟德6552

開料長度: 5800, 總長料支數: 60, 總開料支數: 320

鋸片厚度(mm): 4, 料頭尾總切除(mm): 20, 浪費率(%): 1.5

鋁材開料清單 X86032

鋁料 長度	窗號	編號(用料狀況)	實用長度(長料開數)	需要 支數	開料 支數	長料 支數	餘料 支數	編號(剩餘長度)
5800	J857-HBY-VBQ8, J857-HBY-VBQ8R	(餘料)53, 53	590.0	2	2	0	2	53@(4562)x1 53@(3968)x1
5800	J857-HBY-VBQ62, J857-HBY-VBQ62R	(餘料)53-54	585.0	16	13	0	2	53@(434)x1 54@(479)x1
5800	J857-HBY-VBQ62, J857-HBY-VBQ62R	54-55	585.0		3	2	0	54@(4602)x1 55@(5191)x1
5800	J857-HBY-VBQ2, J857-HBY-VBQ2R	(餘料)5-8, 48, 55, 55	570.0	24	14	0	7	5-8@(8)x4 48@(12)x1 55@(1173)x1 55@(25)x1
5800	J857-HBY-VBQ2R	56	570.0		10	1	0	56@(40)x1
5800	J857-HBY-VBQ3, J857-HBY-VBQ3R	(餘料)50, 57	540.0	4	3	0	2	50@(18)x1 57@(4148)x1
5800	J857-HBY-VBQ3	57	540.0		1	1	0	57@(5236)x1
5800	J857-HBY-VBQ79, J857-HBY-VBQ79R	(餘料)3-4, 57, 57	520.0	6	6	0	4	3-4@(8)x2 57@(3624)x1 57@(2052)x1
5800	J857-HBY-VBQ10, J857-HBY-VBQ10R	(餘料)28-30, 54, 57-58	470.0	20	18	0	6	28-30@(10)x3 54@(5)x1 57@(156)x1 58@(92)x1
5800	J857-HBY-VBQ10	58	470.0		2	1	0	58@(4832)x1
5800	J857-HBY-VBQ6	(餘料)38	435.0	2	1	0	1	38@(31)x1
5800	J857-HBY-VBQ6R	59	435.0		1	1	0	59@(5341)x1
5800	J857-HBY-VBQ27, J857-HBY-VBQ27R	(餘料)53, 59	420.0	2	2	0	2	53@(10)x1 59@(4917)x1
5800	J857-HBY-VBQ73, J857-HBY-VBQ73R	(餘料)59, 59	385.0	4	4	0	2	59@(4139)x1 59@(3361)x1
5800	J857-HBY-VBQ87A, J857-HBY-VBQ87AR	(餘料)59, 59	370.0	6	6	0	2	59@(2239)x1 59@(1117)x1
5800	J857-HBY-VBQ98, J857-HBY-VBQ98R	(餘料)37, 47, 59	350.0	4	4	0	3	37@(11)x1 47@(7)x1 59@(409)x1
5800	J857-HBY-VBQ52, J857-HBY-VBQ52R	(餘料)1-2, 35-36, 51, 59	320.0	10	6	0	6	1-2@(8)x2 35-36@(11)x2 51@(14)x1 59@(85)x1
5800	J857-HBY-VBQ52R	60	320.0		4	1	0	60@(4484)x1
5800	J857-HBY-VBQ63, J857-HBY-VBQ63R	(餘料)60, 60	285.0	2	2	0	2	60@(4195)x1 60@(3906)x1
5800	J857-HBY-VBQ9, J857-HBY-VBQ9R	(餘料)60, 60	270.0	4	4	0	2	60@(3358)x1 60@(2810)x1

鋁材開料總表 (天面框料开料单)

工程號碼: J-857 工程名稱: 啟德6552

序號	鋁料編號	名稱	表面處理		開料長度	實用長料總數量		浪費率(%)
			顏色	層厚		支數	長度	
1	X86032	生邊企(空腔)	深灰色		5800	13	75400	10.66
6	X86033	百葉頂底橫	深灰色		5800	12	69600	4.09
9	X86043	百葉擋水鋁角	深灰色		6000	6	36000	9.38

送至: _____

由: _____

日期: _____

簡短說明: _____

共4頁 第1頁

打印日期: 2022-11-2 打印時間: 18:56



工程號碼:J-857, 工程名稱:啟德6552

開料長度:6000, 總長料支數:6, 總開料支數:50

鋸片厚度(mm):4, 料頭尾總切除(mm):20, 浪費率

鋁材開料清單 X86043

鋁料 長度	窗號	編號(用料狀況)	實用長度(長料開數)	需要 支數	開料 支數	長料 支數	餘料 支數	編號(剩餘長度)
6000	J857-HBY-DJ18	1	1877.0	1	1	1	0	1@(4099)x1
6000	J857-HBY-DJ55	(餘料)1	1842.0	1	1	0	1	1@(2253)x1
6000	J857-HBY-DJ100	(餘料)1	1167.0	1	1	0	1	1@(1082)x1
6000	J857-HBY-DJ22	(餘料)1	677.0	25	1	0	1	1@(401)x1
6000	J857-HBY-DJ22	2-4	677.0		24	3	0	2-4@(532)x3
6000	J857-HBY-DJ25	(餘料)2-4	477.0	22	3	0	3	2-4@(51)x3
6000	J857-HBY-DJ25	5-6	477.0		19	2	0	5@(208)x1 6@(2613)x1



美特鋁質有限公司
MIDI ALUMINIUM FABRICATOR LTD

(天面框料開料單)

工程號碼:J-857, 工程名稱:啟德6552

開料長度:5800, 總長料支數:12, 總開料支數:100

鋸片厚度(mm):4, 料頭尾總切除(mm):20, 浪費率(%):4.09

鋁材開料清單 X86033

鋁料 長度	窗號	編號(用料狀況)	實用長度(長料開數)	需要 支數	開料 支數	長料 支數	餘料 支數	編號(剩餘長度)
5800	J857-HBY-HDD18	(餘料)1	1892.0	2	1	0	1	1@(1988)x1
5800	J857-HBY-HD18	1	1892.0		1	1	0	1@(3884)x1
5800	J857-HBY-HD55	(餘料)1	1857.0	2	1	0	1	1@(127)x1
5800	J857-HBY-HDD55	2	1857.0		1	1	0	2@(3919)x1
5800	J857-HBY-HD100, J857-HBY-HDD100	(餘料)2, 2	1182.0	2	2	0	2	2@(2733)x1 2@(1547)x1
5800	J857-HBY-HD22, J857-HBY-HDD22	(餘料)2, 5	692.0	50	3	0	2	2@(155)x1 5@(212)x1
5800	J857-HBY-HD22, J857-HBY-HDD22	3-8	692.0		47	6	0	3-4@(212)x2 5@(908)x1 6-8@(212)x3
5800	J857-HBY-HD25, J857-HBY-HDD25	9-12	492.0	44	44	4	0	9-12@(324)x4

制表者: _____

鋁料編號: X86033(開料清單), 共4頁 第3頁

打印日期: 2022-11-2 打印時間: 18:56



工程號碼: J-857, 工程名稱: 啟德6552

開料長度: 5800, 總長料支數: 13, 總開料支數: 100

鋸片厚度(mm): 4, 料頭尾總切除(mm): 20, 浪費率(%): 10.66

鋁材開料清單 X86032

鋁料 長度	窗號	編號(用料狀況)	實用長度(長料開數)	需要 支數	開料 支數	長料 支數	餘料 支數	編號(剩餘長度)
5800	J857-HBY-VBQ47R	(餘料)4	770.0	50	3	0	1	4@(362)x1
5800	J857-HBY-VBQ47, J857-HBY-VBQ47R	1-8	770.0		47	8	0	1-3@(362)x3 4@(2684)x1 5-7@(362)x3 8@(5006)x1
5800	J857-HBY-VBQ20, J857-HBY-VBQ20R	(餘料)8, 8	620.0	2	2	0	2	8@(4382)x1 8@(3758)x1
5800	J857-HBY-VBQ2, J857-HBY-VBQ2R	(餘料)8, 10	570.0	46	9	0	2	8@(314)x1 10@(40)x1
5800	J857-HBY-VBQ2, J857-HBY-VBQ2R	9-12	570.0		37	4	0	9@(40)x1 10@(1762)x1 11-12@(40)x2
5800	J857-HBY-VBQ87AR	(餘料)13	370.0	2	1	0	1	13@(5032)x1
5800	J857-HBY-VBQ87A	13	370.0		1	1	0	13@(5406)x1

鋁材開料總表 (平台玉料开料单)

工程號碼: J-857 工程名稱: 啟德6552

序號	鋁料編號	名稱	表面處理		開料長度	實用長料總數量		浪費率(%)
			顏色	層厚		支數	長度	
2	M021	25x25x3鋁槽	深灰色		5800	3	17400	0.47
15	B2257	60x3mm鋁巴	深灰色		5800	61	353800	2.10
16	B09581	65x3mm鋁巴	深灰色		5800	26	150800	1.39
17	X86037	百叶片	深灰色		5800	553	3207400	1.22
18	X86107	底百叶	深灰色		5800	19	110200	4.09

送至: _____


由: _____

日期: _____

簡短說明: _____

共14頁 第1頁

打印日期: 2022-11-26 打印時間: 8:36

 

工程號碼:J-857, 工程名稱:啟德6552

開料長度:5800, 總長料支數:19, 總開料支數:99

鋸片厚度(mm):4, 料頭尾總切除(mm):20, 浪費率(%):4.09

鋁材開料清單 X86107

鋁料 長度	窗號	編號(用料狀況)	實用長度(長料開數)	需要 支數	開料 支數	長料 支數	餘料 支數	編號(剩餘長度)
5800		1	2860.0	2	2	1	0	1@(52)x1
5800		2	2702.2	1	1	1	0	2@(3073.8)x1
5800		(餘料)2	2578.0	1	1	0	1	2@(491.8)x1
5800		3	2338.0	1	1	1	0	3@(3438)x1
5800		(餘料)3	2280.0	2	1	0	1	3@(1154)x1
5800		4	2280.0		1	1	0	4@(3496)x1
5800		(餘料)4	2173.0	2	1	0	1	4@(1319)x1
5800		5	2173.0		1	1	0	5@(3603)x1
5800		(餘料)5	2088.0	1	1	0	1	5@(1511)x1
5800		6	1978.0	1	1	1	0	6@(3798)x1
5800		(餘料)6	1848.0	1	1	0	1	6@(1946)x1
5800		(餘料)6	1843.0	2	1	0	1	6@(99)x1
5800		7	1843.0		1	1	0	7@(3933)x1
5800		(餘料)7	1778.0	1	1	0	1	7@(2151)x1
5800		(餘料)7	1768.0	2	1	0	1	7@(379)x1
5800		8	1768.0		1	1	0	8@(4008)x1
5800		(餘料)8	1749.0	1	1	0	1	8@(2255)x1
5800		(餘料)8	1548.0	4	1	0	1	8@(703)x1
5800		9	1548.0		3	1	0	9@(1124)x1
5800		(餘料)5	1478.0	1	1	0	1	5@(29)x1
5800		10	1363.0	2	2	1	0	10@(3046)x1
5800		(餘料)10	1328.0	1	1	0	1	10@(1714)x1
5800		(餘料)3-4, 10	1128.0	5	3	0	3	3@(22)x1 4@(187)x1 10@(582)x1
5800		11	1128.0		2	1	0	11@(3516)x1
5800		(餘料)9	1103.0	1	1	0	1	9@(17)x1
5800		(餘料)11	1058.0	1	1	0	1	11@(2454)x1
5800		(餘料)11	1053.0	2	2	0	1	11@(340)x1
5800		12	1028.0	2	2	1	0	12@(3716)x1
5800		(餘料)12	1017.5	6	3	0	1	12@(651.5)x1
5800		13	1017.5		3	1	0	13@(2715.5)x1
5800		(餘料)13	980.0	2	2	0	1	13@(747.5)x1
5800		14	978.0	3	3	1	0	14@(2834)x1
5800		(餘料)14	928.0	3	3	0	1	14@(38)x1
5800		15	890.0	1	1	1	0	15@(4886)x1
5800		(餘料)15	855.0	2	2	0	1	15@(3168)x1
5800		(餘料)15	778.0	1	1	0	1	15@(2386)x1
5800		(餘料)13, 15	743.0	2	2	0	2	13@(.5)x1 15@(1639)x1
5800		(餘料)15	728.0	1	1	0	1	15@(907)x1
5800		(餘料)15	710.0	2	1	0	1	15@(193)x1
5800		16	710.0		1	1	0	16@(5066)x1
5800		(餘料)8	688.0	1	1	0	1	8@(11)x1
5800		(餘料)16	678.0	3	3	0	1	16@(3020)x1
5800		(餘料)16	650.0	2	2	0	1	16@(1712)x1
5800		(餘料)12, 16	628.0	10	3	0	2	12@(19.5)x1 16@(448)x1
5800		17	628.0		7	1	0	17@(1356)x1
5800		(餘料)17	588.0	1	1	0	1	17@(764)x1
5800		(餘料)17	583.0	1	1	0	1	17@(177)x1



工程號碼:J-857, 工程名稱:啟德6552

開料長度:5800, 總長料支數:19, 總開料支數:99

鋸片厚度(mm):4, 料頭尾總切除(mm):20, 浪費率(%):4.09

鋁材開料清單 X86107

鋁料 長度	窗號	編號(用料狀況)	實用長度(長料開數)	需要 支數	開料 支數	長料 支數	餘料 支數	編號(剩餘長度)
5800		18	580.0	2	2	1	0	18@(4612)x1
5800		(餘料)10, 18	578.0	5	5	0	2	10@(0)x1 18@(2284)x1
5800		(餘料)18	550.0	2	2	0	1	18@(1176)x1
5800		(餘料)18	545.0	2	2	0	1	18@(78)x1
5800		19	528.0	1	1	1	0	19@(5248)x1
5800		(餘料)2	478.0	1	1	0	1	2@(9.8)x1
5800		(餘料)16	428.0	1	1	0	1	16@(16)x1
5800		(餘料)19	378.0	4	4	0	1	19@(3720)x1
5800		(餘料)7	358.0	1	1	0	1	7@(17)x1
5800		(餘料)11	278.0	1	1	0	1	11@(58)x1
5800		(餘料)19	228.0	1	1	0	1	19@(3488)x1



工程號碼:J-857, 工程名稱:啟德6552

開料長度:5800, 總長料支數:553, 總開料支數:3014

鋸片厚度(mm):4, 料頭尾總切除(mm):20, 浪費率(%):1.22

鋁材開料清單 X86037

鋁料 長度	窗號	編號(用料狀況)	實用長度(長料開數)	需要 支數	開料 支數	長料 支數	餘料 支數	編號(剩餘長度)
5800		1-11	2860.0	22	22	11	0	1-11@(52)x11
5800		12-13	2684.4	3	3	2	0	12@(403.2)x1 13@(3091.6)x1
5800		(餘料)13	2578.0	11	1	0	1	13@(509.6)x1
5800		14-18	2578.0		10	5	0	14-18@(616)x5
5800		19-29	2338.0	22	22	11	0	19-29@(1096)x11
5800		30-38	2280.0	18	18	9	0	30-38@(1212)x9
5800		39-50	2173.0	24	24	12	0	39-50@(1426)x12
5800		51-58	2088.0	15	15	8	0	51-57@(1596)x7 58@(3688)x1
5800		(餘料)58	1978.0	22	1	0	1	58@(1706)x1
5800		59-69	1978.0		21	11	0	59-68@(1816)x10 69@(3798)x1
5800		(餘料)69	1878.0	14	2	0	1	69@(34)x1
5800		70-73	1878.0		12	4	0	70-73@(134)x4
5800		74-77	1848.0	12	12	4	0	74-77@(224)x4
5800		78-82	1843.0	14	14	5	0	78-81@(239)x4 82@(2086)x1
5800		(餘料)59-65	1778.0	7	7	0	7	59-65@(34)x7
5800		(餘料)66-68, 82	1768.0	12	4	0	4	66-68@(44)x3 82@(314)x1
5800		83-85	1768.0		8	3	0	83-84@(464)x2 85@(2236)x1
5800		(餘料)85	1749.0	9	1	0	1	85@(483)x1
5800		86-88	1749.0		8	3	0	86-87@(521)x2 88@(2274)x1
5800		(餘料)88	1723.0	10	1	0	1	88@(547)x1
5800		89-91	1723.0		9	3	0	89-91@(599)x3
5800		92-93	1705.0	6	6	2	0	92-93@(653)x2
5800		(餘料)58	1682.0	6	1	0	1	58@(20)x1
5800		94-95	1682.0		5	2	0	94@(722)x1 95@(2408)x1
5800		(餘料)95	1605.0	140	1	0	1	95@(799)x1
5800		96-142	1605.0		139	47	0	96-141@(953)x46 142@(4171)x1
5800		(餘料)51-57, 142	1582.0	70	9	0	8	51-57@(10)x7 142@(999)x1
5800		143-163	1582.0		61	21	0	143- 162@(1022)x20 163@(4194)x1
5800		(餘料)163	1573.0	10	2	0	1	163@(1040)x1
5800		164-166	1573.0		8	3	0	164-165@(1049)x2 166@(2626)x1
5800		(餘料)166	1548.0	12	1	0	1	166@(1074)x1
5800		167-170	1548.0		11	4	0	167-169@(1124)x3 170@(2676)x1
5800		(餘料)170	1478.0	18	1	0	1	170@(1194)x1
5800		171-176	1478.0		17	6	0	171-175@(1334)x5 176@(2816)x1
5800		(餘料)176	1471.3	18	1	0	1	176@(1340.8)x1



鋁材開料清單 X86037

鋁料 長度	窗號	編號(用料狀況)	實用長度(長料開數)	需要 支數	開料 支數	長料 支數	餘料 支數	編號(剩餘長度)
5800		177-182	1471.3		17	6	0	177-181@(1354.3)x5 182@(2829.5)x1
5800		(餘料)182	1448.3	18	1	0	1	182@(1377.3)x1
5800		183-188	1448.3		17	6	0	183-187@(1423.3)x5 188@(2875.5)x1
5800		(餘料)39-50, 183-188	1400.0	80	19	0	18	39-50@(22)x12 183-187@(19.3)x5 188@(67.5)x1
5800		189-204	1400.0		61	16	0	189-203@(164)x15 204@(4376)x1
5800		(餘料)204	1388.8	6	3	0	1	204@(197.8)x1
5800		205	1388.8		3	1	0	205@(1601.8)x1
5800		(餘料)205	1375.0	168	1	0	1	205@(222.8)x1
5800		206-247	1375.0		167	42	0	206-246@(264)x41 247@(1643)x1
5800		(餘料)182, 247	1365.8	6	2	0	2	182@(7.5)x1 247@(273.3)x1
5800		248	1365.8		4	1	0	248@(301)x1
5800		249-255	1363.0	28	28	7	0	249-255@(312)x7
5800		(餘料)177-181	1347.0	18	5	0	5	177-181@(3.3)x5
5800		256-259	1347.0		13	4	0	256-258@(376)x3 259@(4429)x1
5800		(餘料)259	1338.0	14	3	0	1	259@(403)x1
5800		260-262	1338.0		11	3	0	260-261@(412)x2 262@(1754)x1
5800		(餘料)171-174	1330.0	4	4	0	4	171-174@(0)x4
5800		(餘料)175-176, 262	1328.0	5	3	0	3	175@(2)x1 176@(8.8)x1 262@(422)x1
5800		263	1328.0		2	1	0	263@(3116)x1
5800		(餘料)263	1295.0	36	2	0	1	263@(518)x1
5800		264-272	1295.0		34	9	0	264-271@(584)x8 272@(3182)x1
5800		(餘料)272	1213.0	43	2	0	1	272@(748)x1
5800		273-283	1213.0		41	11	0	273-282@(912)x10 283@(4563)x1
5800		(餘料)30-38, 283	1193.0	26	12	0	10	30-38@(15)x9 283@(972)x1
5800		284-287	1193.0		14	4	0	284-286@(992)x3 287@(3386)x1
5800		(餘料)170, 287	1168.0	14	3	0	2	170@(22)x1 287@(1042)x1
5800		288-290	1168.0		11	3	0	288-289@(1092)x2 290@(2264)x1
5800		(餘料)290	1167.5	34	1	0	1	290@(1092.5)x1
5800		291-299	1167.5		33	9	0	291-298@(1094)x8 299@(4608.5)x1
5800		(餘料)299	1153.0	7	3	0	1	299@(1137.5)x1



鋁材開料清單 X86037

鋁料 長度	窗號	編號(用料狀況)	實用長度(長料開數)	需要 支數	開料 支數	長料 支數	餘料 支數	編號(剩餘長度)
5800		300	1153.0		4	1	0	300@(1152)x1
5800		(餘料)300	1142.5	20	1	0	1	300@(5.5)x1
5800		301-304	1142.5		19	4	0	301-303@(47.5)x3 304@(1194)x1
5800		(餘料)299, 304	1132.0	10	2	0	2	299@(1.5)x1 304@(58)x1
5800		305-306	1132.0		8	2	0	305@(100)x1 306@(2372)x1
5800		(餘料)306	1128.0	32	2	0	1	306@(108)x1
5800		307-312	1128.0		30	6	0	307-312@(120)x6
5800		(餘料)167-169	1107.5	44	3	0	3	167-169@(12.5)x3
5800		313-321	1107.5		41	9	0	313- 320@(222.5)x8 321@(4668.5)x1
5800		(餘料)321	1103.0	4	4	0	1	321@(240.5)x1
5800		(餘料)19-29, 288-298	1080.0	96	22	0	22	19-29@(12)x11 288-289@(8)x2 290@(8.5)x1 291-298@(10)x8
5800		322-336	1080.0		74	15	0	322-335@(360)x14 336@(1444)x1
5800		(餘料)336	1075.0	52	1	0	1	336@(365)x1
5800		337-347	1075.0		51	11	0	337-346@(385)x10 347@(4701)x1
5800		(餘料)166, 347	1058.0	13	5	0	2	166@(12)x1 347@(453)x1
5800		348-349	1058.0		8	2	0	348@(470)x1 349@(2594)x1
5800		(餘料)349	1053.0	14	2	0	1	349@(480)x1
5800		350-352	1053.0		12	3	0	350-351@(495)x2 352@(3666)x1
5800		(餘料)163-165, 287, 352	1028.0	49	7	0	5	163@(8)x1 164-165@(17)x2 287@(10)x1 352@(570)x1
5800		353-361	1028.0		42	9	0	353-360@(620)x8 361@(3716)x1
5800		(餘料)143-162, 361	1017.5	138	23	0	21	143-162@(.5)x20 361@(651.5)x1
5800		362-384	1017.5		115	23	0	362-384@(672.5)x23
5800		385-387	1010.0	11	11	3	0	385-386@(710)x2 387@(4766)x1
5800		(餘料)387	1008.0	11	4	0	1	387@(718)x1
5800		388-389	1008.0		7	2	0	388@(720)x1 389@(3756)x1
5800		(餘料)142, 284-286, 389	980.0	80	7	0	5	142@(15)x1 284-286@(8)x3 389@(804)x1
5800		390-404	980.0		73	15	0	390-403@(860)x14 404@(2828)x1
5800		(餘料)404	978.0	70	2	0	1	404@(864)x1




工程號碼:J-857, 工程名稱:啟德6552

開料長度:5800, 總長料支數:553, 總開料支數:3014

鋸片厚度(mm):4, 料頭尾總切除(mm):20, 浪費率(%):1.22

鋁材開料清單 X86037

鋁料 長度	窗號	編號(用料狀況)	實用長度(長料開數)	需要 支數	開料 支數	長料 支數	餘料 支數	編號(剩餘長度)
5800		405-418	978.0		68	14	0	405-417@(870)x13 418@(2834)x1
5800		(餘料)96-125	947.5	30	30	0	30	96-125@(1.5)x30
5800		(餘料)126-141, 283, 418	928.0	39	20	0	18	126-141@(21)x16 283@(40)x1 418@(38)x1
5800		419-422	928.0		19	4	0	419-421@(188)x3 422@(4848)x1
5800		(餘料)422	926.5	22	5	0	1	422@(195.5)x1
5800		423-425	926.5		17	3	0	423-424@(197)x2 425@(1127.5)x1
5800		(餘料)425	924.5	22	1	0	1	425@(199)x1
5800		426-429	924.5		21	4	0	426-428@(209)x3 429@(2994.5)x1
5800		(餘料)273-282, 429	899.5	16	13	0	11	273-282@(8.5)x10 429@(284)x1
5800		430	899.5		3	1	0	430@(3069.5)x1
5800		(餘料)430	890.0	9	3	0	1	430@(387.5)x1
5800		431	890.0		6	1	0	431@(416)x1
5800		(餘料)390-417	855.0	98	28	0	28	390-403@(1)x14 404@(5)x1 405-417@(11)x13
5800		432-443	855.0		70	12	0	432-442@(626)x11 443@(2344)x1
5800		(餘料)443	803.0	12	2	0	1	443@(730)x1
5800		444-445	803.0		10	2	0	444@(131)x1 445@(3359)x1
5800		(餘料)95, 389, 445	790.0	3	3	0	3	95@(5)x1 389@(10)x1 445@(2565)x1
5800		(餘料)445	778.0	52	3	0	1	445@(219)x1
5800		446-452	778.0		49	7	0	446-452@(306)x7
5800		(餘料)272	743.0	4	1	0	1	272@(1)x1
5800		453	743.0		3	1	0	453@(3539)x1
5800		(餘料)453	742.5	88	4	0	1	453@(553)x1
5800		454-465	742.5		84	12	0	54-465@(554.5)x12
5800		466-470	728.0	34	34	5	0	466-469@(656)x4 470@(1388)x1
5800		(餘料)94, 387-388, 443, 470	710.0	66	5	0	5	94@(8)x1 387@(4)x1 388@(6)x1 443@(16)x1 470@(674)x1
5800		471-478	710.0		61	8	0	471-477@(68)x7 478@(2210)x1
5800		(餘料)385-386, 478	688.0	49	5	0	3	385-386@(18)x2 478@(134)x1
5800		479-484	688.0		44	6	0	479-483@(244)x5 484@(3012)x1
5800		(餘料)484	678.0	33	4	0	1	484@(284)x1
5800		485-488	678.0		29	4	0	485-487@(324)x3 488@(2370)x1

 

工程號碼:J-857, 工程名稱:啟德6552

開料長度:5800, 總長料支數:553, 總開料支數:3014

鋸片厚度(mm):4, 料頭尾總切除(mm):20, 浪費率(%):1.22

鋁材開料清單 X86037

鋁料 長度	窗號	編號(用料狀況)	實用長度(長料開數)	需要 支數	開料 支數	長料 支數	餘料 支數	編號(剩餘長度)
5800		(餘料)362-384, 466-470, 488	650.0	102	31	0	29	362-384@(18.5)x23 466-469@(2)x4 470@(20)x1 488@(408)x1
5800		489-497	650.0		71	9	0	489-496@(548)x8 497@(1202)x1
5800		(餘料)92-93, 361, 497	628.0	130	4	0	4	92-93@(21)x2 361@(19.5)x1 497@(570)x1
5800		498-511	628.0		126	14	0	498-511@(92)x14
5800		(餘料)14-18, 89-91, 353-356	588.0	12	12	0	12	14-18@(24)x5 89-91@(7)x3 353-356@(28)x4
5800		(餘料)357-360, 432-440	583.0	13	13	0	13	357-360@(33)x4 432-440@(39)x9
5800		(餘料)264-271, 441-442	580.0	70	10	0	10	264-271@(0)x8 441-442@(42)x2
5800		512-518	580.0		60	7	0	512-517@(524)x6 518@(2276)x1
5800		(餘料)518	578.0	102	3	0	1	518@(530)x1
5800		519-529	578.0		99	11	0	519-529@(542)x11
5800		(餘料)352, 454-465, 497	550.0	86	14	0	14	352@(16)x1 454-465@(.5)x12 497@(16)x1
5800		530-537	550.0		72	8	0	530-536@(240)x7 537@(4672)x1
5800		(餘料)453, 537	545.0	98	9	0	2	453@(4)x1 537@(280)x1
5800		538-546	545.0		89	9	0	538-545@(290)x8 546@(839)x1
5800		(餘料)88, 489-490	540.0	3	3	0	3	88@(3)x1 489-490@(4)x2
5800		(餘料)491-496, 519-529, 546	533.0	23	18	0	18	491-496@(11)x6 519-529@(5)x11 546@(302)x1
5800		547	533.0		5	1	0	547@(3095)x1
5800		(餘料)547	528.0	7	5	0	1	547@(435)x1
5800		548	528.0		2	1	0	548@(4716)x1
5800		(餘料)13, 85-87, 263, 350-351, 512-518, 548	478.0	56	23	0	15	13@(27.6)x1 85@(1)x1 86-87@(39)x2 263@(36)x1 350-351@(13)x2 512-517@(42)x6 518@(48)x1 548@(378)x1
5800		549-551	478.0		33	3	0	549-551@(478)x3
5800		(餘料)83-84, 347-349, 547, 549-551	428.0	26	9	0	9	83-84@(32)x2 347@(21)x1 348@(38)x1 349@(48)x1 547@(3)x1 549-551@(46)x3
5800		552-553	428.0		17	2	0	552@(164)x1 553@(4052)x1



美特鋁質有限公司
MIDI ALUMINIUM FABRICATOR LTD

(平台玉料開料單)

工程號碼:J-857, 工程名稱:啟德6552

開料長度:5800, 總長料支數:553, 總開料支數:3014

鋸片厚度(mm):4, 料頭尾總切除(mm):20, 浪費率(%):1.22


鋁材開料清單 X86037

鋁料 長度	窗號	編號(用料狀況)	實用長度(長料開數)	需要 支數	開料 支數	長料 支數	餘料 支數	編號(剩餘長度)
5800		(餘料)12, 259-262, 337-346, 430-431, 488, 553	378.0	27	27	0	19	12@(21.2)x1 259@(21)x1 260-261@(30)x2 262@(40)x1 337-346@(3)x10 430@(5.5)x1 431@(34)x1 488@(26)x1 553@(614)x1
5800		(餘料)256-258, 336, 548, 553	358.0	6	6	0	6	256-258@(14)x3 336@(3)x1 548@(16)x1 553@(252)x1
5800		(餘料)322-327	328.0	6	6	0	6	322-327@(28)x6
5800		(餘料)82, 248-254	278.0	8	8	0	8	82@(32)x1 248@(19)x1 249-254@(30)x6
5800		(餘料)78-81, 206-217	228.0	16	16	0	16	78-81@(7)x4 206-217@(32)x12

制表者: _____

鋁料編號: X86037 (開料清單), 共14頁 第9頁

打印日期: 2022-11-26 打印時間: 8:36

 

工程號碼:J-857, 工程名稱:啟德6552

開料長度:5800, 總長料支數:26, 總開料支數:124

鋸片厚度(mm):4, 料頭尾總切除(mm):20, 浪費率(%):1.39

鋁材開料清單 B09581

鋁料 長度	窗號	編號(用料狀況)	實用長度(長料開數)	需要 支數	開料 支數	長料 支數	餘料 支數	編號(剩餘長度)
5800		1-2	2894.0	2	2	2	0	1-2@(2882)x2
5800		(餘料)1-2	2854.0	2	2	0	2	1-2@(24)x2
5800		3	2384.0	2	2	1	0	3@(1004)x1
5800		4	2372.0	2	2	1	0	4@(1028)x1
5800		5	2246.0	2	2	1	0	5@(1280)x1
5800		6	2234.0	2	2	1	0	6@(1304)x1
5800		7-8	1784.0	4	4	2	0	7@(416)x1 8@(3992)x1
5800		(餘料)8	1733.5	2	2	0	1	8@(517)x1
5800		9	1699.5	2	2	1	0	9@(2373)x1
5800		(餘料)9	1682.5	4	1	0	1	9@(686.5)x1
5800		10	1682.5		3	1	0	10@(720.5)x1
5800		11-12	1600.5	4	4	2	0	11@(966.5)x1 12@(4175.5)x1
5800		(餘料)12	1584.0	6	2	0	1	12@(999.5)x1
5800		13-14	1584.0		4	2	0	13@(1016)x1 14@(4192)x1
5800		(餘料)14	1544.0	6	2	0	1	14@(1096)x1
5800		15-16	1544.0		4	2	0	15@(1136)x1 16@(4232)x1
5800		(餘料)16	1484.0	2	2	0	1	16@(1256)x1
5800		17	1459.0	2	2	1	0	17@(2854)x1
5800		(餘料)5-6, 16-17	1234.0	14	5	0	4	5@(42)x1 6@(66)x1 16@(18)x1 17@(378)x1
5800		18-20	1234.0		9	3	0	18-19@(828)x2 20@(4542)x1
5800		(餘料)20	1140.0	6	3	0	1	20@(1110)x1
5800		21	1140.0		3	1	0	21@(2348)x1
5800		(餘料)14-15	1084.0	2	2	0	2	14@(8)x1 15@(48)x1
5800		(餘料)20-21	1079.0	2	2	0	2	20@(27)x1 21@(1265)x1
5800		(餘料)21	1025.0	16	1	0	1	21@(236)x1
5800		22-24	1025.0		15	3	0	22-24@(635)x3
5800		(餘料)3-4, 11-13	925.0	6	5	0	5	3@(75)x1 4@(99)x1 11@(37.5)x1 12@(70.5)x1 13@(87)x1
5800		25	925.0		1	1	0	25@(4851)x1
5800		(餘料)18-19	759.0	2	2	0	2	18-19@(65)x2
5800		(餘料)9-10	634.0	2	2	0	2	9@(48.5)x1 10@(82.5)x1
5800		(餘料)22-25	525.0	16	12	0	4	22-24@(106)x3 25@(90)x1
5800		26	525.0		4	1	0	26@(3664)x1
5800		(餘料)7-8, 17, 26	325.0	12	12	0	4	7@(87)x1 8@(188)x1 17@(49)x1 26@(703)x1
5800		(餘料)21, 26	225.0	2	2	0	2	21@(7)x1 26@(474)x1



工程號碼: J-857, 工程名稱: 啟德6552

開料長度: 5800, 總長料支數: 61, 總開料支數: 364

鋸片厚度(mm): 4, 料頭尾總切除(mm): 20, 浪費率(%): 2.1

鋁材開料清單 B2257

鋁料 長度	窗號	編號(用料狀況)	實用長度(長料開數)	需要 支數	開料 支數	長料 支數	餘料 支數	編號(剩餘長度)
5800		1-2	2894.0	2	2	2	0	1-2@(2882)x2
5800		(餘料)1-2	2854.0	2	2	0	2	1-2@(24)x2
5800		3-4	2684.0	4	4	2	0	3-4@(404)x2
5800		5	2434.0	2	2	1	0	5@(904)x1
5800		6	2384.0	2	2	1	0	6@(1004)x1
5800		7	2372.0	2	2	1	0	7@(1028)x1
5800		8-9	2246.0	4	4	2	0	8-9@(1280)x2
5800		10	2234.0	2	2	1	0	10@(1304)x1
5800		11	1784.0	2	2	1	0	11@(2204)x1
5800		(餘料)11	1749.5	2	1	0	1	11@(450.5)x1
5800		12	1749.5		1	1	0	12@(4026.5)x1
5800		(餘料)12	1733.5	4	2	0	1	12@(551.5)x1
5800		13	1733.5		2	1	0	13@(2305)x1
5800		(餘料)13	1716.5	8	1	0	1	13@(584.5)x1
5800		14-16	1716.5		7	3	0	14-15@(618.5)x2 16@(4059.5)x1
5800		(餘料)16	1699.5	2	2	0	1	16@(652.5)x1
5800		17-18	1682.5	6	6	2	0	17-18@(720.5)x2
5800		19-20	1600.5	6	6	2	0	19-20@(966.5)x2
5800		21-22	1584.0	6	6	2	0	21-22@(1016)x2
5800		23-24	1544.0	6	6	2	0	23-24@(1136)x2
5800		25-26	1534.0	4	4	2	0	25@(1166)x1 26@(4242)x1
5800		(餘料)26	1484.0	8	2	0	1	26@(1266)x1
5800		27-28	1484.0		6	2	0	27-28@(1316)x2
5800		29	1459.0	2	2	1	0	29@(2854)x1
5800		(餘料)8-10, 26-29	1234.0	14	8	0	7	8-9@(42)x2 10@(66)x1 26@(28)x1 27-28@(78)x2 29@(378)x1
5800		30-31	1234.0		6	2	0	30@(828)x1 31@(3304)x1
5800		(餘料)25, 31	1140.0	10	3	0	2	25@(22)x1 31@(1016)x1
5800		32-33	1140.0		7	2	0	32@(60)x1 33@(3492)x1
5800		(餘料)23-24, 33	1084.0	6	5	0	3	23-24@(48)x2 33@(228)x1
5800		34	1084.0		1	1	0	34@(4692)x1
5800		(餘料)34	1079.0	2	2	0	1	34@(2526)x1
5800		(餘料)34	1034.0	2	2	0	1	34@(450)x1
5800		35-41	1025.0	32	32	7	0	35-40@(635)x6 41@(3722)x1
5800		(餘料)6-7, 21-22	984.0	4	4	0	4	6@(16)x1 7@(40)x1 21-22@(28)x2
5800		(餘料)31, 41	969.0	4	4	0	2	31@(43)x1 41@(803)x1
5800		(餘料)19-20	934.0	28	2	0	2	19-20@(28.5)x2
5800		42-46	934.0		26	5	0	42-45@(152)x4 46@(3904)x1
5800		(餘料)46	929.0	2	2	0	1	46@(2038)x1
5800		(餘料)46	925.0	2	2	0	1	46@(180)x1

鋁料編號: B2257(開料清單), 共14頁 第11頁

打印日期: 2022-11-26 打印時間: 8:36

制表者: _____



工程號碼:J-857, 工程名稱:啟德6552

開料長度:5800, 總長料支數:61, 總開料支數:364

鋸片厚度(mm):4, 料頭尾總切除(mm):20, 浪費率(%):2.1

鋁材開料清單 B2257

鋁料 長度	窗號	編號(用料狀況)	實用長度(長料開數)	需要 支數	開料 支數	長料 支數	餘料 支數	編號(剩餘長度)
5800		(餘料)5	859.0	6	1	0	1	5@ (41)x1
5800		47	859.0		5	1	0	47@ (1465)x1
5800		(餘料)47	834.0	12	1	0	1	47@ (627)x1
5800		48-49	834.0		11	2	0	48@ (752)x1 49@ (1590)x1
5800		(餘料)30, 49	809.0	2	2	0	2	30@ (15)x1 49@ (777)x1
5800		(餘料)41	784.0	8	1	0	1	41@ (15)x1
5800		50	784.0		7	1	0	50@ (264)x1
5800		(餘料)49	759.0	6	1	0	1	49@ (14)x1
5800		51	759.0		5	1	0	51@ (1965)x1
5800		(餘料)17-18, 48, 51	684.0	8	5	0	4	17-18@ (32.5)x2 48@ (64)x1 51@ (589)x1
5800		52	684.0		3	1	0	52@ (3716)x1
5800		(餘料)16, 52	646.0	2	2	0	2	16@ (2.5)x1 52@ (3066)x1
5800		(餘料)52	634.0	6	4	0	1	52@ (514)x1
5800		53	634.0		2	1	0	53@ (4504)x1
5800		(餘料)14-15, 35-40, 47, 51	584.0	10	10	0	10	14-15@ (30.5)x2 35-40@ (47)x6 47@ (39)x1 51@ (1)x1
5800		(餘料)12-13, 53	544.0	4	4	0	3	12@ (3.5)x1 13@ (36.5)x1 53@ (3408)x1
5800		(餘料)53	534.0	8	6	0	1	53@ (180)x1
5800		54	534.0		2	1	0	54@ (4704)x1
5800		(餘料)54	525.0	16	8	0	1	54@ (472)x1
5800		55	525.0		8	1	0	55@ (1548)x1
5800		(餘料)52, 55	504.0	2	2	0	2	52@ (6)x1 55@ (1040)x1
5800		(餘料)55	484.0	24	2	0	1	55@ (64)x1
5800		56-57	484.0		22	2	0	56-57@ (412)x2
5800		(餘料)11, 34, 54	434.0	10	3	0	3	11@ (12.5)x1 34@ (12)x1 54@ (34)x1
5800		58	434.0		7	1	0	58@ (2714)x1
5800		(餘料)3-4, 56-58	384.0	20	10	0	5	3-4@ (16)x2 56-57@ (24)x2 58@ (386)x1
5800		59	384.0		10	1	0	59@ (1900)x1
5800		(餘料)29, 58	349.0	2	2	0	2	29@ (25)x1 58@ (33)x1
5800		(餘料)59	334.0	2	2	0	1	59@ (1224)x1
5800		(餘料)59	325.0	4	3	0	1	59@ (237)x1
5800		60	325.0		1	1	0	60@ (5451)x1
5800		(餘料)60	284.0	4	4	0	1	60@ (4299)x1
5800		(餘料)60	264.0	4	4	0	1	60@ (3227)x1
5800		(餘料)50, 60	241.0	2	2	0	2	50@ (19)x1 60@ (2982)x1
5800		(餘料)60	234.0	10	10	0	1	60@ (602)x1
5800		(餘料)59-60	225.0	2	2	0	2	59@ (8)x1 60@ (373)x1



美特鋁質有限公司
MIDI ALUMINIUM FABRICATOR LTD

(平台玉料开料单)

工程號碼:J-857, 工程名稱:啟德6552

開料長度:5800, 總長料支數:61, 總開料支數:364

鋸片厚度(mm):4, 料頭尾總切除(mm):20, 浪費率(%):2.1


鋁材開料清單 B2257

鋁料 長度	窗號	編號(用料狀況)	實用長度(長料開數)	需要 支數	開料 支數	長料 支數	餘料 支數	編號(剩餘長度)
5800		(餘料)33, 60	216.0	4	2	0	2	33@(8)x1 60@(153)x1
5800		61	216.0		2	1	0	61@(5340)x1
5800		(餘料)61	184.0	4	4	0	1	61@(4588)x1

制表者: _____

鋁料編號: B2257(開料清單), 共14頁 第13頁

打印日期: 2022-11-26 打印時間: 8:36

 

工程號碼:J-857, 工程名稱:啟德6552

開料長度:5800, 總長料支數:3, 總開料支數:26

鋁材開料清單 M021

鋸片厚度(mm):4, 料頭尾總切除(mm):20, 浪費率(%):0.47

鋁料 長度	窗號	編號(用料狀況)	實用長度(長料開數)	需要 支數	開料 支數	長料 支數	餘料 支數	編號(剩餘長度)
5800	J857-HBY-LC89	1	1490.0	2	2	1	0	1@(2792)x1
5800	J857-HBY-LC12	(餘料)1	1040.0	1	1	0	1	1@(1748)x1
5800	J857-HBY-LC85	(餘料)1	865.0	3	2	0	1	1@(10)x1
5800	J857-HBY-LC85	2	865.0		1	1	0	2@(4911)x1
5800	J857-HBY-LC1	(餘料)2	790.0	1	1	0	1	2@(4117)x1
5800	J857-HBY-LC4	(餘料)2	765.0	2	2	0	1	2@(2579)x1
5800	J857-HBY-LC14	(餘料)2	690.0	2	2	0	1	2@(1191)x1
5800	J857-HBY-LC82	(餘料)2	640.0	3	1	0	1	2@(547)x1
5800	J857-HBY-LC82	3	640.0		2	1	0	3@(4492)x1
5800	J857-HBY-LC11	(餘料)2-3	540.0	2	2	0	2	2@(3)x1 3@(3948)x1
5800	J857-HBY-LC3	(餘料)3	510.0	1	1	0	1	3@(3434)x1
5800	J857-HBY-LC78	(餘料)3	490.0	3	3	0	1	3@(1952)x1
5800	J857-HBY-LC2	(餘料)3	460.0	1	1	0	1	3@(1488)x1
5800	J857-HBY-LC84	(餘料)3	440.0	1	1	0	1	3@(1044)x1
5800	J857-HBY-LC13	(餘料)3	240.0	4	4	0	1	3@(68)x1



鋁材開料總表 (天面玉料开料单)

工程號碼: J-857 工程名稱: 啟德6552

序號	鋁料編號	名稱	表面處理		開料長度	實用長料總數量		浪費率(%)
			顏色	層厚		支數	長度	
2	M021	25x25x3鋁槽	深灰色		5800	1	5800	85.21
15	B2257	60x3mm鋁巴	深灰色		5800	11	63800	7.96
17	X86037	百叶片	深灰色		5800	51	295800	7.23
18	X86107	底百叶	深灰色		5800	1	5800	67.81

送至: _____


由: _____

日期: _____

簡短說明: _____

共5頁 第1頁

打印日期: 2022-11-2 打印時間: 19:06

 

美特鋁質有限公司
MIDI ALUMINIUM FABRICATOR LTD

(天面玉料开料单)

工程號碼:J-857, 工程名稱:啟德6552

開料長度:5800, 總長料支數:1, 總開料支數:1

鋸片厚度(mm):4, 料頭尾總切除(mm):20, 浪費率(%):67.81

鋁材開料清單 X86107

鋁料 長度	窗號	編號(用料狀況)	實用長度(長料開數)	需要 支數	開料 支數	長料 支數	餘料 支數	編號(剩餘長度)
5800		1	1843.0	1	1	1	0	1@(3933)x1

制表者: _____

鋁料編號: X86107 (開料清單), 共5頁 第2頁

打印日期: 2022-11-2 打印時間: 19:06



美特鋁質有限公司
MIDI ALUMINIUM FABRICATOR LTD

(天面玉料開料單)

工程號碼:J-857, 工程名稱:啟德6552

開料長度:5800, 總長料支數:51, 總開料支數:422

鋸片厚度(mm):4, 料頭尾總切除(mm):20, 浪費率(%):7.23

鋁材開料清單 X86037

鋁料 長度	窗號	編號(用料狀況)	實用長度(長料開數)	需要 支數	開料 支數	長料 支數	餘料 支數	編號(剩餘長度)
5800		1-2	1878.0	4	4	2	0	1@(134)x1 2@(3898)x1
5800		(餘料)2	1843.0	7	2	0	1	2@(204)x1
5800		3-4	1843.0		5	2	0	3@(239)x1 4@(2086)x1
5800		(餘料)4	1168.0	7	1	0	1	4@(914)x1
5800		5-6	1168.0		6	2	0	5@(1092)x1 6@(3436)x1
5800		(餘料)4-6	678.0	250	7	0	3	4@(232)x1 5@(410)x1 6@(26)x1
5800		7-37	678.0		243	31	0	7-36@(324)x30 37@(3734)x1
5800		(餘料)37	478.0	154	7	0	1	37@(360)x1
5800		38-51	478.0		147	14	0	38-50@(478)x13 51@(3852)x1

制表者: _____

鋁料編號: X86037 (開料清單), 共5頁 第3頁

打印日期: 2022-11-2 打印時間: 19:06



美特鋁質有限公司
MIDI ALUMINIUM FABRICATOR LTD

(天面玉料開料單)

工程號碼:J-857, 工程名稱:啟德6552

開料長度:5800, 總長料支數:11, 總開料支數:100

鋸片厚度(mm):4, 料頭尾總切除(mm):20, 浪費率(%):7.96

鋁材開料清單 B2257

鋁料 長度	窗號	編號(用料狀況)	實用長度(長料開數)	需要 支數	開料 支數	長料 支數	餘料 支數	編號(剩餘長度)
5800		1-7	684.0	50	50	7	0	1-6@(276)x6 7@(4404)x1
5800		(餘料)7	534.0	2	2	0	1	7@(3328)x1
5800		(餘料)7	484.0	46	6	0	1	7@(400)x1
5800		8-11	484.0		40	4	0	8-10@(412)x3 11@(2364)x1
5800		(餘料)7-8	284.0	2	2	0	2	7@(112)x1 8@(124)x1

制表者: _____

鋁料編號: B2257(開料清單), 共5頁 第4頁

打印日期: 2022-11-2 打印時間: 19:06



美特鋁質有限公司
MIDI ALUMINIUM FABRICATOR LTD

(天面玉料开料单)

工程號碼:J-857, 工程名稱:啟德6552

開料長度:5800, 總長料支數:1, 總開料支數:2

鋸片厚度(mm):4, 料頭尾總切除(mm):20, 浪費率

鋁材開料清單 M021



鋁料 長度	窗號	編號(用料狀況)	實用長度(長料開數)	需要 支數	開料 支數	長料 支數	餘料 支數	編號(剩餘長度)
5800	J857-HBY-LC11	1	540.0	1	1	1	0	1@(5236)x1
5800	J857-HBY-LC99	(餘料)1	290.0	1	1	0	1	1@(4942)x1

制表者: _____


鋁料編號: M021(開料清單), 共5頁 第5頁

打印日期: 2022-11-2 打印時間: 19:06


窗號		分格寬度L	分格高度H	總幅數量		
AL/38b		5860	875	1		
序號	料號	名稱	出筭	長度	單幅數量	加工說明
1	X86037	百葉片	避位	2860	11	
2	X86037	百葉片	避位	2860	11	
3	X86107	百葉片底	避位	2860	1	
4	X86107	百葉片底	避位	2860	1	
5	B2257	百葉玉企巴	直口	759	2	
6	B09581	百葉玉企巴	直口	759	2	
7	M021	25x25x3鋁槽	直口	765	2	加工圖號J857-HBY-LC4}

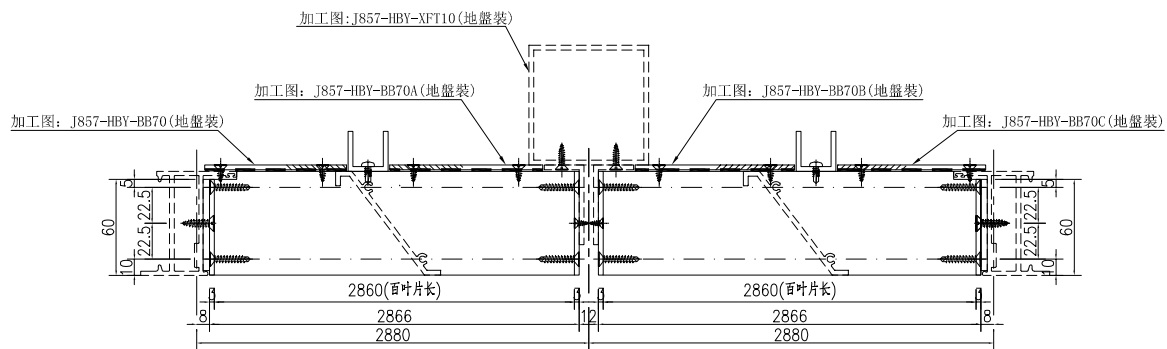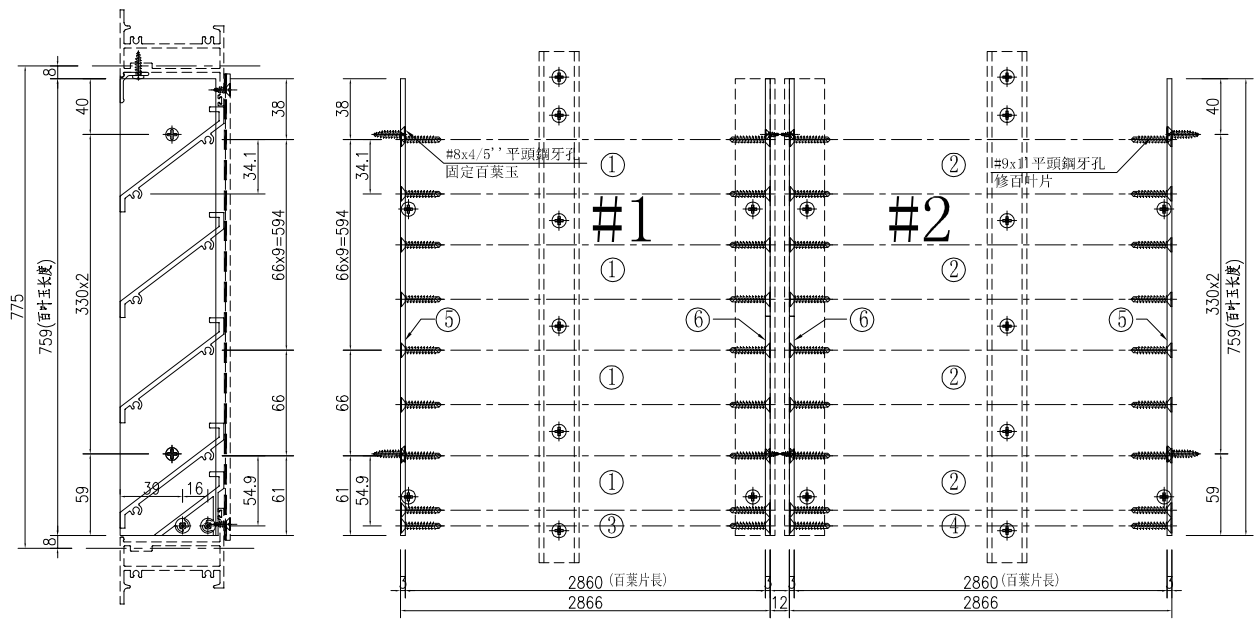


①號百葉加工圖

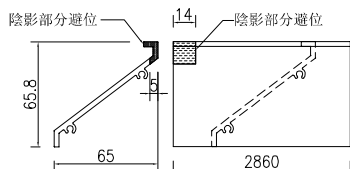


②號百葉加工圖

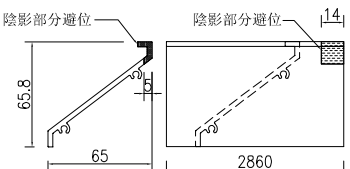


③號百葉加工圖

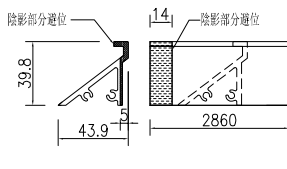

④號百葉加工圖

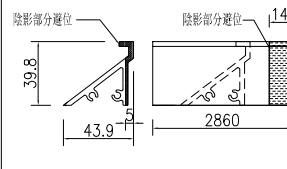

名稱	百葉組裝圖	制圖	吳祚瑜	2022.03.24	修改	A	B	
材料	詳見加工圖	復核			日期	2022.11.11	2022.11.25	
顏色	ECK3X10063S-XF1 三塗(深灰)	批准			圖號	AL/38b		

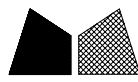




美特鋁質

有限公司

MIDI Aluminium Fabricator Ltd.

工程號	J-857	地盤	啓德6552
-----	-------	----	--------

序號	物料編號	長度L	數量	A	N			B
1	J857-HBY-LC1	790	1	16	66	x	10	66.5
2	J857-HBY-LC2	460	1	16	66	x	5	66.5
3	J857-HBY-LC3	510	1	16	66	x	6	50.5
4	J857-HBY-LC4	765	2	16	66	x	10	41.5
5	J857-HBY-LC11	540	3	16	66	x	6	80.5
6	J857-HBY-LC12	1040	1	16	66	x	14	52.5
7	J857-HBY-LC13	240	4	16	66	x	2	44.5
8	J857-HBY-LC82	640	3	16	66	x	8	48.5
9	J857-HBY-LC84	440	1	16	66	x	5	46.5
10	J857-HBY-LC85	865	3	16	66	x	11	75.5
11	J857-HBY-LC89	1490	2	16	66	x	21	40.5

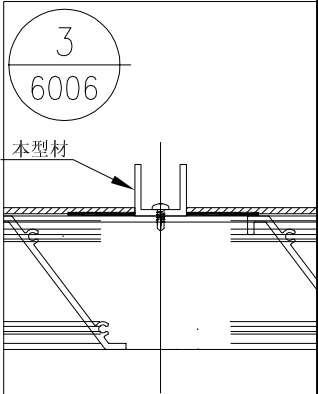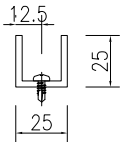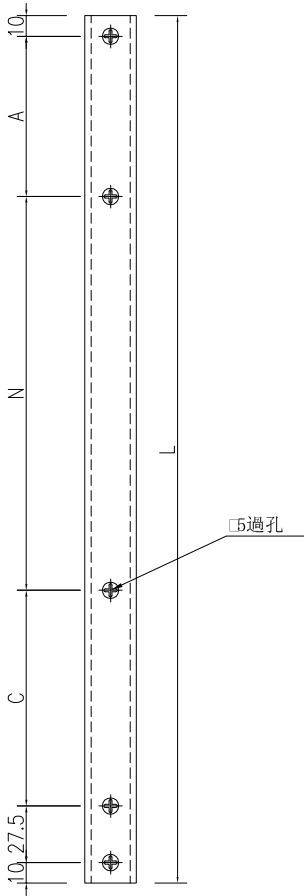

名稱	鋁槽加工圖	制圖	吳祿瑜	2022.03.24	修改	A		
材料	MO21	復核			日期	2022.11.25		
顏色	ECK3X10063S-XF1 三塗(深灰)	批准			圖號	J857-HBY-LC1		

