美特鋁質有限公司
MIDI ALUMINIUM FABRICATOR LTD.

工程指示 / 要求簡箋 ENGINEER INSTRUCTIONS(E.I.)

工程指示編號:	EI- 5428	**修改版本:**	D
	HK- 0378/23		
工程編號:	J 857	**工程名稱:**	啟德6552
收件人:	生統	**發件人:**	Nero HO
工程項目:	屋頂欄河 - 地盤用鋁板(T1~T8)	**日期:**	06/03/2023

☐ 原合約工程包	☐ 原合約工程加 / 減賬 QT-	☐ 新工程報價 QT-

信件批核號碼/圖紙參考編號:	**批核模具圖紙編號:**
客戶指示附件:	**管理內部批簽署:**

☐ 初步鋁料 B.M.	☐ 加工拆圖，然後生產	☐ 尺寸表
☐ 正式鋁料 B.M.	☐ 技術上資料／指示	☐ 報價
☐ 配件 B.M.	☐ 樣辦或貨品說明書	☐ 分判合約
☐ 其他:		

內容:

由於修改內容繁多，避免混亂
按工廠要求，整合一份加工圖
請按此版本加工圖為準來生產加工，送地盤。

完成上列要求日期: 13/03/2023

國內

☐ 生產技術總監	☐ 連附件	☐ 技術部	☐ 連附件	☐ 生產部	☐ 連附件
☐ 採購部	☐ 連附件	☑ 生產統籌部	☑ 連附件	☐ 報關組	☐ 連附件
☐ 質檢部	☐ 連附件	☐ 會計部	☐ 連附件	☐ 機械設計部	☐ 連附件
☐ 香港辦	☐ 連附件	☐ 其他:			

☐ 行政部	☐ 連附件	☐ 會計部	☐ 連附件	☐ 統籌部	☐ 連附件	☐ 工程部	☐ 連附件
☐ 採購部	☐ 連附件	☐ QS部	☐ 連附件	☑ 地盤管理	☑ 連附件	☐ 維修部	☐ 連附件

*發件人簽署：	*組別成員批核簽署：
傳遞編號： HK-0378/23	項目經理簽署：


EG－DWG3


新增


美特鋁質 有限公司
MIDI Aluminium Fabricator Ltd.

工程號	J857	地盤	啓鴻6552

編號	數量	N	A	裝飾條編號	M	B
857-GB3-AP7	1			857-GB3-ZS7		

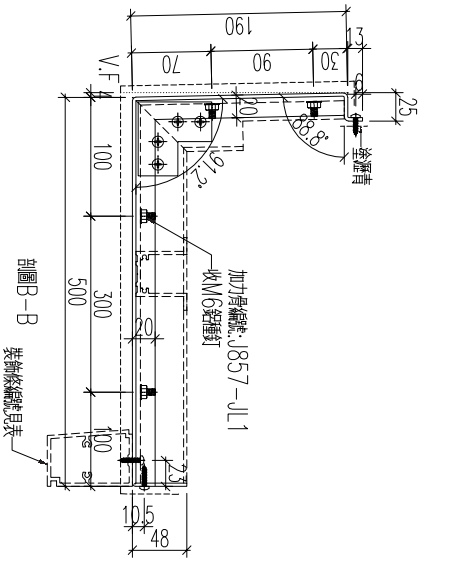

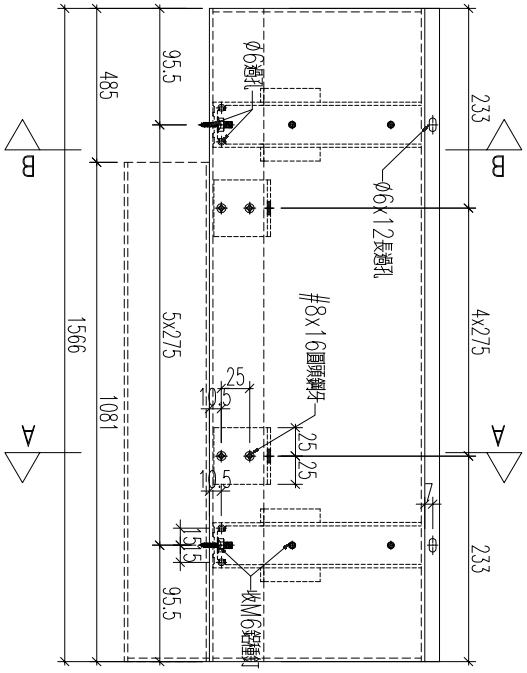

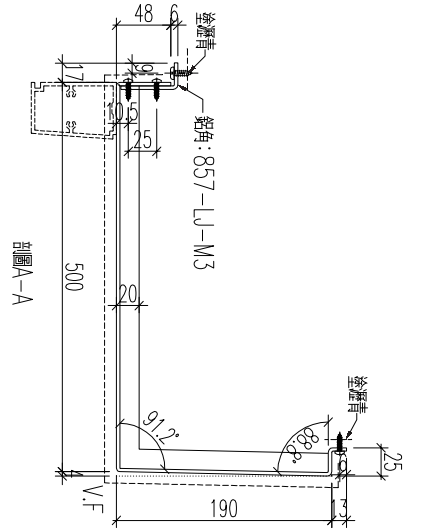

名稱	鋁板加工圖	制圖	黃漢卿	2022.12.2	修改			
材料	3mm厚鋁板	復核	王禮秋	2022.12.2	日期			
顏色	銅色(AL1)	批准			圖號	857-GB3-AP7		


EG－DWG3


美特鋁質 有限公司
MIDI Aluminium Fabricator Ltd.


工程號	J857	地盤	啓鴻6552

新增

編號	數量	N	A	裝飾條編號	M	B
857-GB2-AP35	1			857-GB2-ZS35		

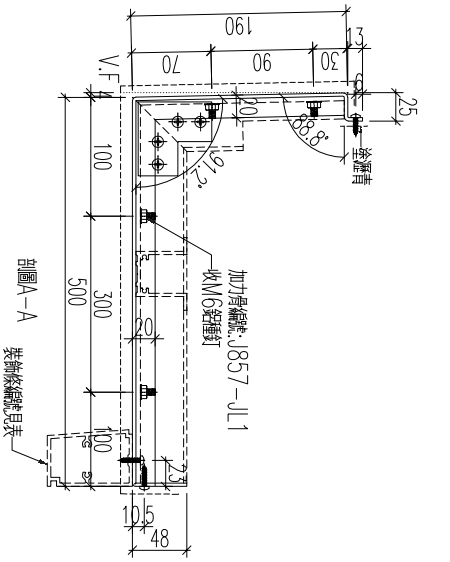

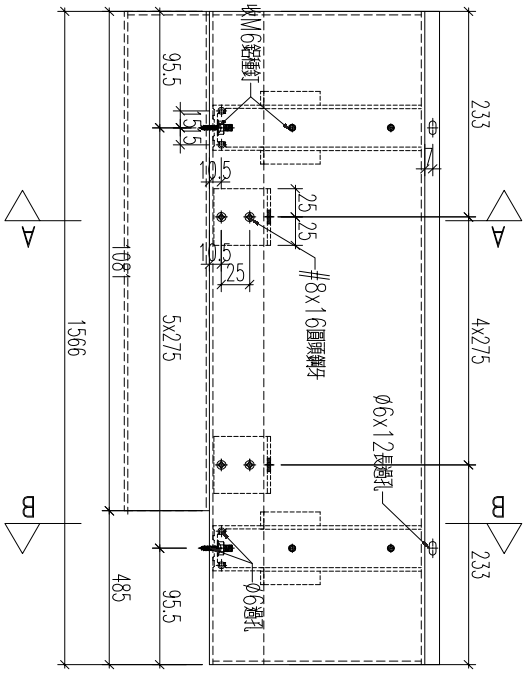

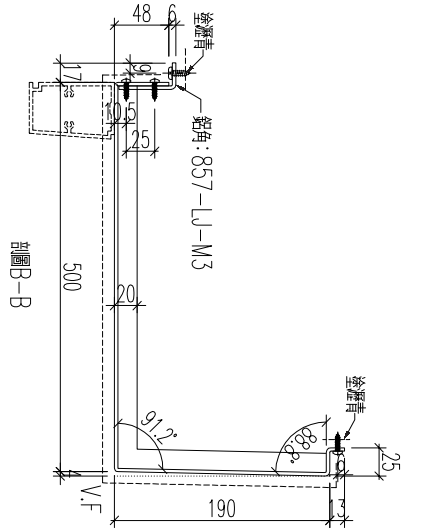

名稱	鋁板加工圖	制圖	黃漢卿	2022.12.2	修改			
材料	3mm厚鋁板	復核	王禮秋	2022.12.2	日期			
顏色	銅色(AL1)	批准			圖號	857-GB2-AP35		


EG－DWG3


新增


美特鋁質 有限公司
MIDI Aluminium Fabricator Ltd.

工程號	J857	地盤	啓鴻6552

編號	數量		N	A	裝飾條編號	M	B
857-GB2-AP3	1				857-GB2-ZS3		

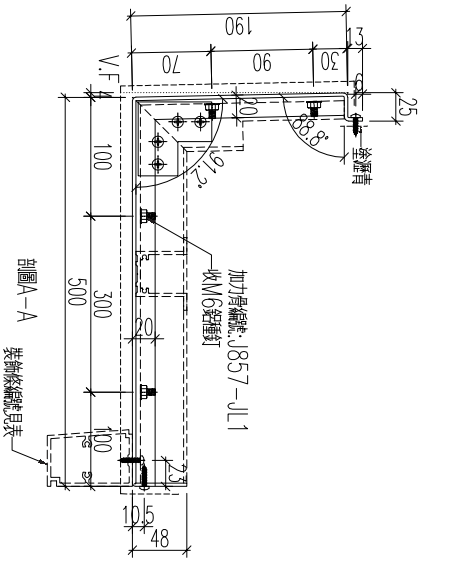

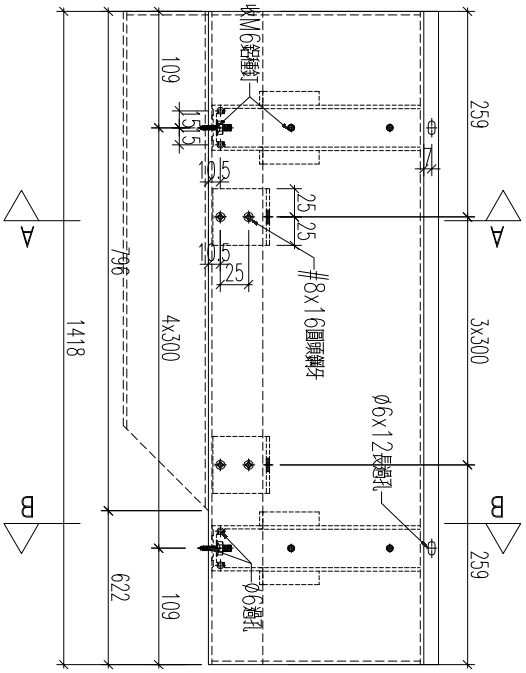

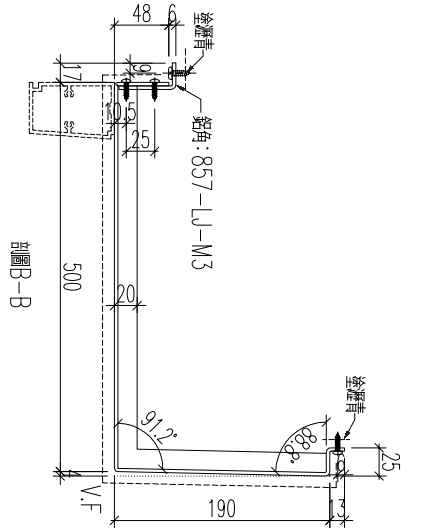

名稱	鋁板加工圖	制圖	黃漢卿	2022.12.2	修改			
材料	3mm厚鋁板	復核	王禮秋	2022.12.2	日期			
顏色	銅色(AL1)	批准			圖號	857-GB2-AP3		


EG－DWG3


新增


美特鋁質 有限公司
MIDI Aluminium Fabricator Ltd.

工程號	J857	地盤	啓鴻6552

編號	數量	N	A	裝飾條編號	M	B
857-GB3-AP36	1			857-GB3-ZS36		

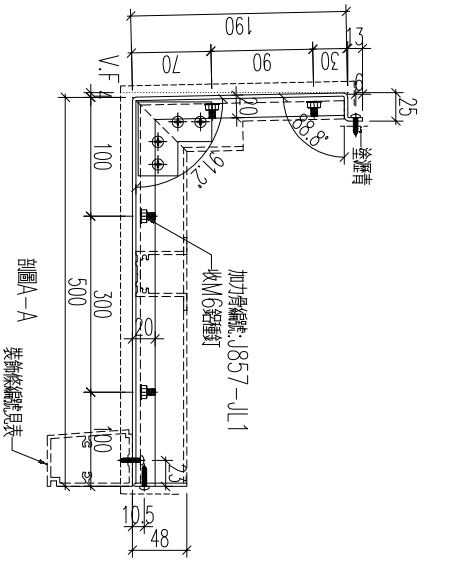

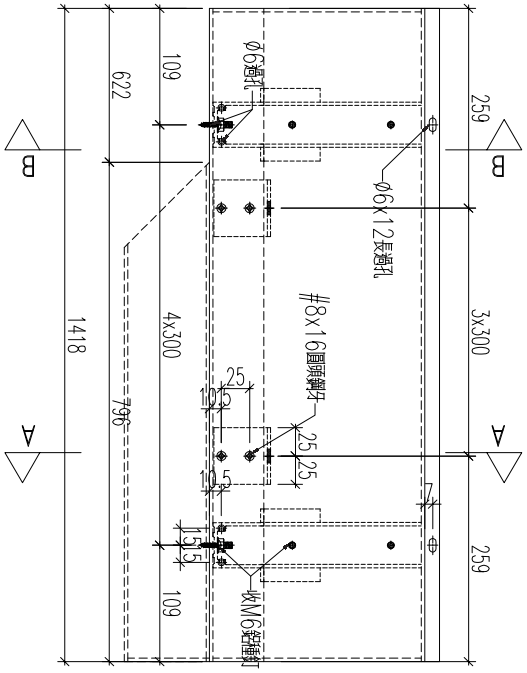

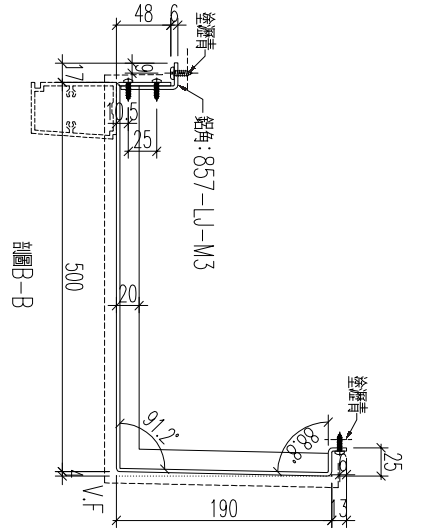


名稱	鋁板加工圖	制圖	黃漢卿	2022.12.2	修改			
材料	3mm厚鋁板	復核	王禮秋	2022.12.2	日期			
顏色	銅色(AL1)	批准			圖號	857-GB3-AP36		


EG－DWG3


美特鋁質 有限公司
MIDI Aluminium Fabricator Ltd.

工程號	J857	地盤	啓鴻6552

新增

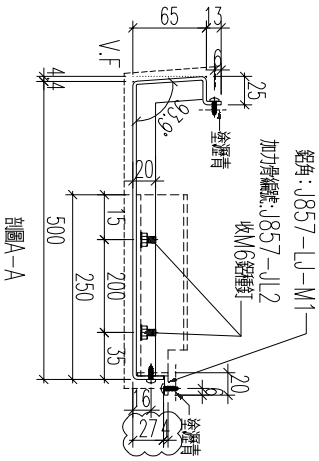

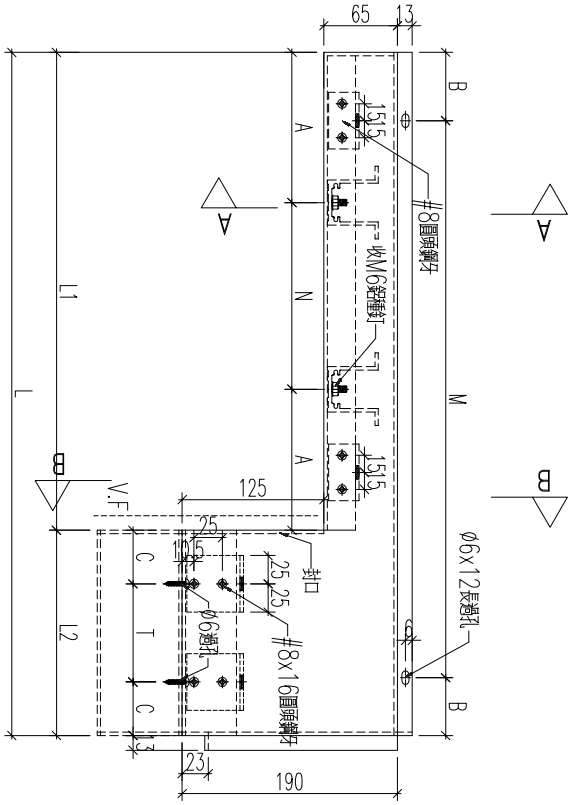

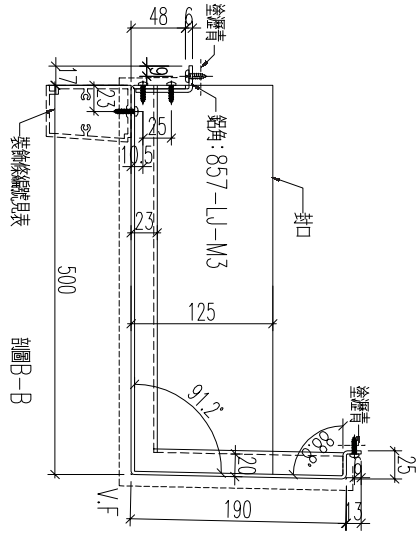

編號	數量	長度L	L1	L2	N	A	M	B	T	C	裝飾條編號
857-GB9-AP20b	1	1490	569	921	300	134.5	4x300	145	3x275	48	857-GB9-ZS20b

名稱	鋁板加工圖	制圖	黃漢卿	2022.12.2	修改			
材料	3mm厚鋁板	復核	王禮秋	2022.12.2	日期			
顏色	銅色(AL1)	批准			圖號	857-GB9-AP20b		


EG－DWG3


美特鋁質 有限公司
MIDI Aluminium Fabricator Ltd.


工程號	J857	地盤	啓鴻6552

新增

編號	數量	長度L	L1	L2	N	A	M	B	T	C	裝飾條編號
857-GB9-AP20c	1	1490	737	752	2x300	68.5	4x300	145	2x300	76	857-GB9-ZS20c

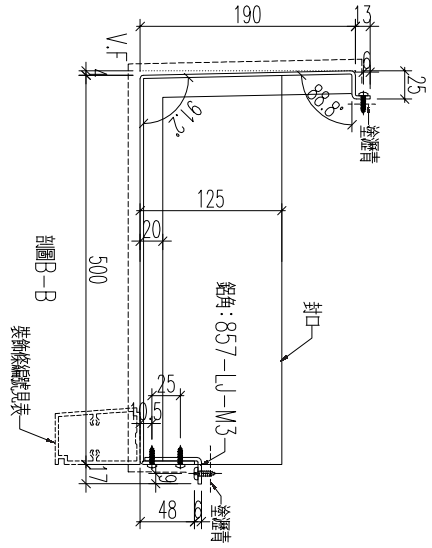

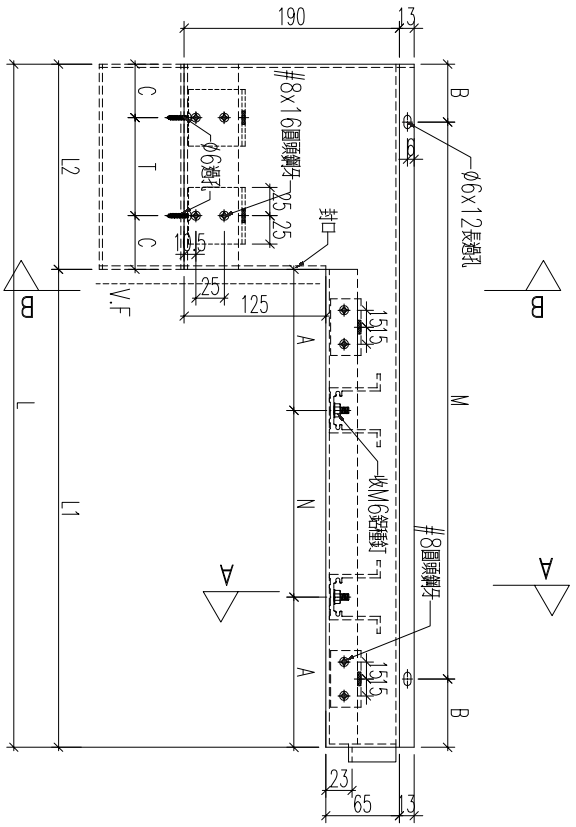

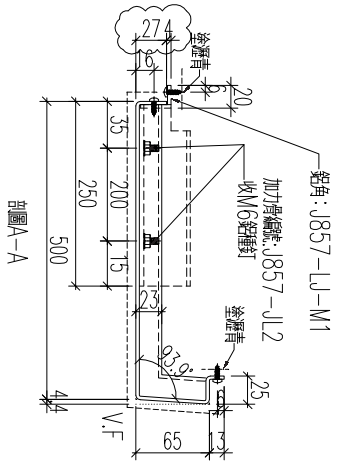

名稱	鋁板加工圖	制圖	黃漢卿	2022.12.2	修改			
材料	3mm厚鋁板	復核	王禮秋	2022.12.2	日期			
顏色	銅色(AL1)	批准			圖號	857-GB9-AP20c		

EG－DWG3


美特鋁質 有限公司
MIDI Aluminium Fabricator Ltd.


工程號	J857	地盤	啓鴻6552


編號	數量	長度L	N	A	裝飾條編號	M	B
857-GB1-AP19	1	1103	3x300	101.5	857-GB1-ZS19	2x300	251.5
857-GB2-AP1	1	1319	4x300	59.5	857-GB2-ZS1	3x300	209.5
857-GB2-AP15	1	1103	3x300	101.5	857-GB2-ZS15	2x300	251.5
857-GB3-AP7	1	1497	5x275	61	857-GB3-ZS7	4x275	198.5
857-GB3-AP11	1	1313	4x275	106.5	857-GB3-ZS11	3x275	244
857-GB3-AP29	1	1103	3x300	101.5	857-GB3-ZS29	2x300	251.5
857-GB3-AP36	1	1334	4x300	67	857-GB3-ZS36	3x300	217
857-GB4-AP4	1	1297	4x300	48.5	857-GB4-ZS4	3x300	198.5
857-GB4-AP27	1	853	2x300	126.5	857-GB4-ZS27	1x300	276.5
857-GB6-AP10	1	820	2x300	110	857-GB6-ZS10	1x300	260
857-GB7-AP14	1	1053	3x300	76.5	857-GB7-ZS14	2x300	226.5
857-GB8-AP12	1	820	2x300	110	857-GB8-ZS12	1x300	260
857-GB9-AP7	1	1515	5x275	70	857-GB9-ZS7	4x275	207.5

取消

取消

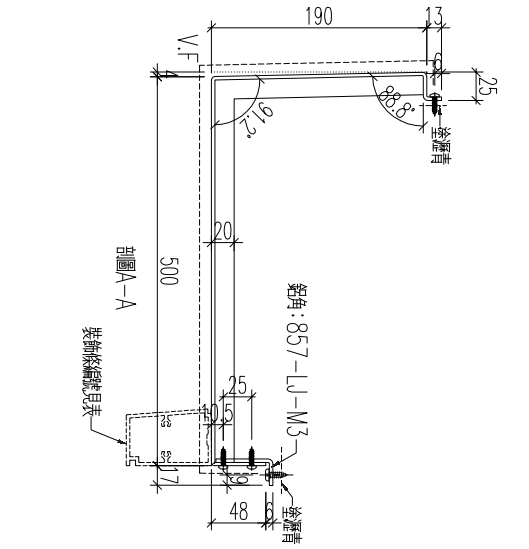

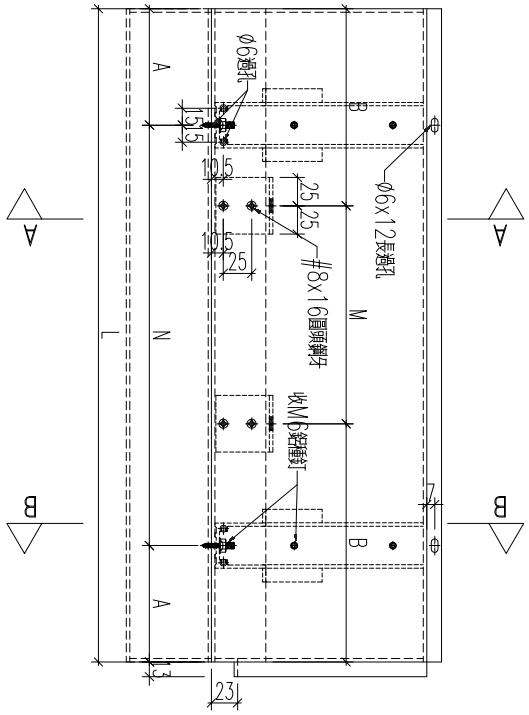

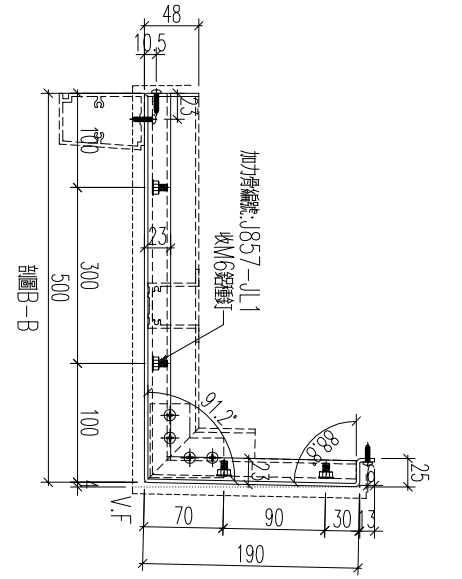

名稱	鋁板加工圖	制圖	黃漢卿	2022.12.2	修改	A		
材料	3mm厚鋁板	復核	王禮秋	2022.12.2	日期	2.23		
顏色	銅色(AL1)	批准			圖號	857-GB1-AP19		

EG－DWG3


美特鋁質 有限公司
MIDI Aluminium Fabricator Ltd.


工程號	J857	地盤	啓鴻6552


編號	數量	長度L	N	A	裝飾條編號	M	B
857-GB1-AP13	1	1103	3x300	101.5	857-GB1-ZS13	2x300	251.5
857-GB1-AP35	1	1297	4x300	48.5	857-GB1-ZS35	3x300	198.5
857-GB2-AP3	1	1331	4x300	67	857-GB2-ZS3	3x300	217
857-GB2-AP10	1	1103	3x300	101.5	857-GB2-ZS10	2x300	251.5
857-GB2-AP31	1	1313	4x275	106.5	857-GB2-ZS31	3x275	244
857-GB2-AP35	1	1496	5x275	60.5	857-GB2-ZS34	3x300	298
857-GB3-AP23	1	1103	3x300	101.5	857-GB3-ZS23	2x300	251.5
857-GB3-AP38	1	1319	4x300	59.5	857-GB3-ZS38	3x300	209.5
857-GB4-AP21	1	973	3x300	36.5	857-GB4-ZS21	2x300	186.5
857-GB6-AP1	1	1515	5x275	70	857-GB6-ZS1	4x275	207.5
857-GB6-AP10z	1	820	2x300	110	857-GB6-ZS10z	1x300	260
857-GB7-AP8	1	1053	3x300	76.5	857-GB7-ZS8	2x300	226.5
857-GB8-AP12z	1	820	2x300	110	857-GB8-ZS12z	1x300	260

取消

取消

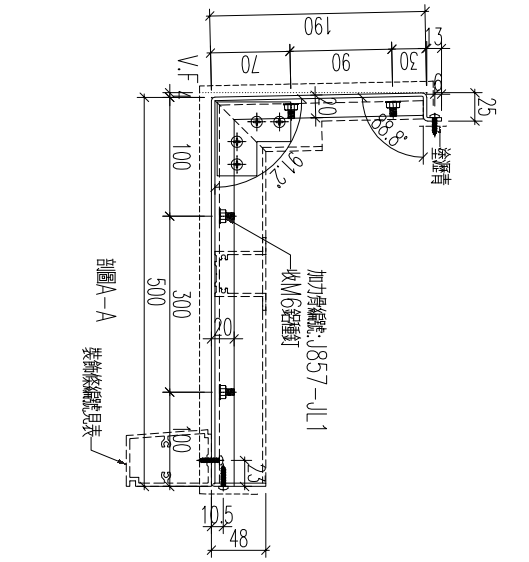

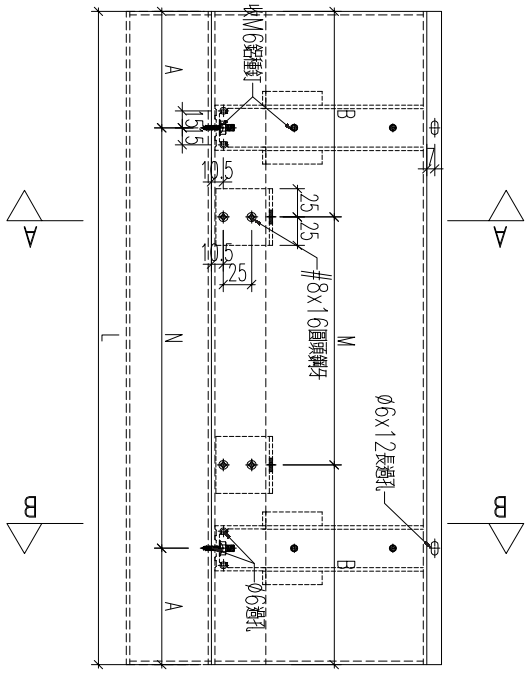

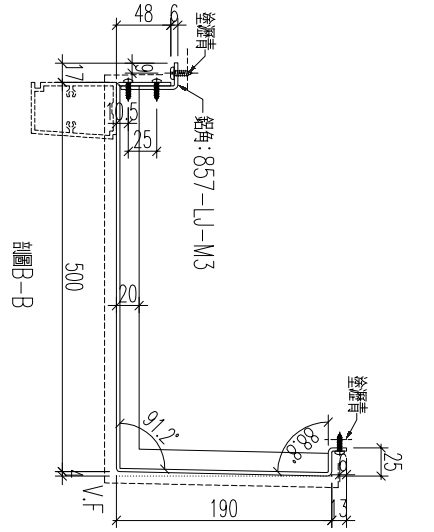

名稱	鋁板加工圖	制圖	黃漢卿	2022.12.2	修改	A		
材料	3mm厚鋁板	復核	王禮秋	2022.12.2	日期	2.23		
顏色	銅色(AL1)	批准			圖號	857-GB1-AP13		


EG－DWG3


美特鋁質 有限公司
MIDI Aluminium Fabricator Ltd.


工程號	J857	地盤	啓鴻6552

編號	數量	長度L	N	A	裝飾條編號	M	B
857-GB1-AP33	1	1377	4x300	88.5	857-GB1-ZS33	3x300	238.5
857-GB2-AP30	1	1483	4x300	141.5	857-GB2-ZS30	3x300	291.5
857-GB2-AP33	1	1667	5x300	83.5	857-GB2-ZS33	4x300	233.5
857-GB5-AP12	1	1715	5x300	107.5	857-GB5-ZS12	4x300	257.5
857-GB6-AP12	1	1598	5x275	111.5	857-GB6-ZS12	4x275	249
857-GB7-AP6	1	1253	4x275	76.5	857-GB7-ZS6	2x300	214
857-GB8-AP9	1	1598	5X275	111.5	857-GB8-ZS9	4x275	249
857-GB9-AP19	1	1620	5X275	122.5	857-GB9-ZS19	4x275	260

增加

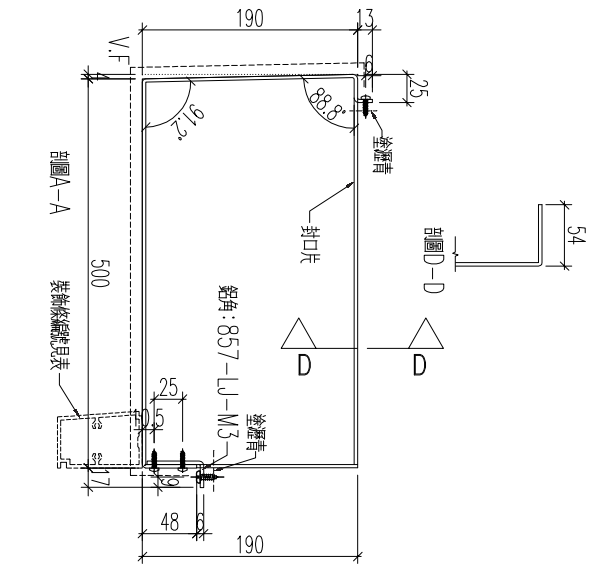

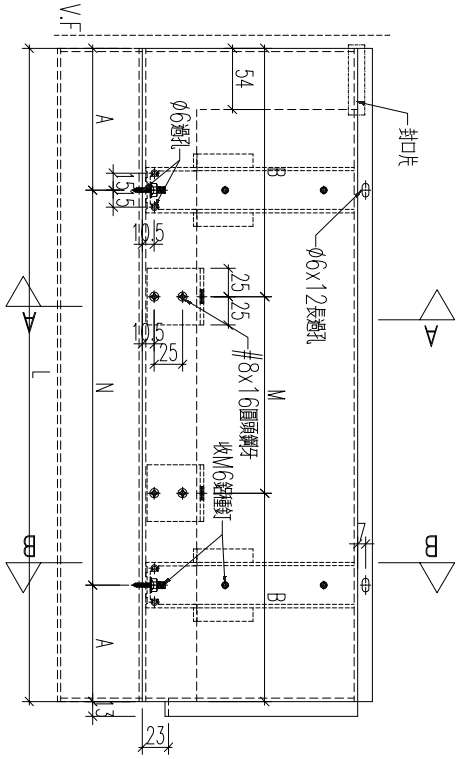

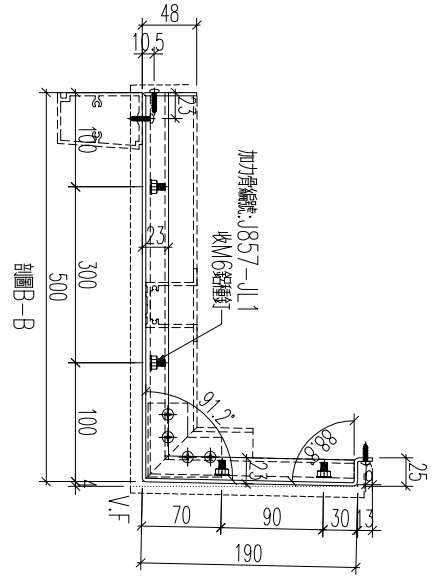


名稱	鋁板加工圖	制圖	黃漢卿	2022.12.2	修改	A		
材料	3mm厚鋁板	復核	王禮秋	2022.12.2	日期	2.23		
顏色	銅色(AL1)	批准			圖號	857-GB1-AP33		


EG－DWG3


美特鋁質 有限公司
MIDI Aluminium Fabricator Ltd.

工程號	J857	地盤	啓鴻6552

編號	數量	長度L	N	A	裝飾條編號	M	B
857-GB1-AP1	1	1735	5x300	117.5	857-GB1-ZS1	4x300	267.5
857-GB3-AP9	1	1667	5x300	83.5	857-GB3-ZS9	4x300	233.5
857-GB3-AP12	1	1483	4x300	141.5	857-GB3-ZS12	3x300	291.5
857-GB4-AP6	1	1377	4x300	88.5	857-GB4-ZS6	3x300	238.5
857-GB6-AP13	1	1598	5x275	111.5	857-GB6-ZS13	4x275	249
857-GB8-AP1	1	1253	4x275	76.5	857-GB8-ZS1	3x275	214
857-GB8-AP10	1	1598	5x275	111.5	857-GB8-ZS10	4x275	249
857-GB9-AP9	1	1715	5x300	107.5	857-GB9-ZS9	4x300	257.5

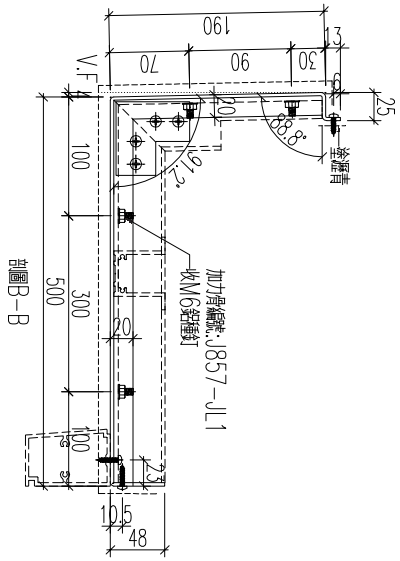

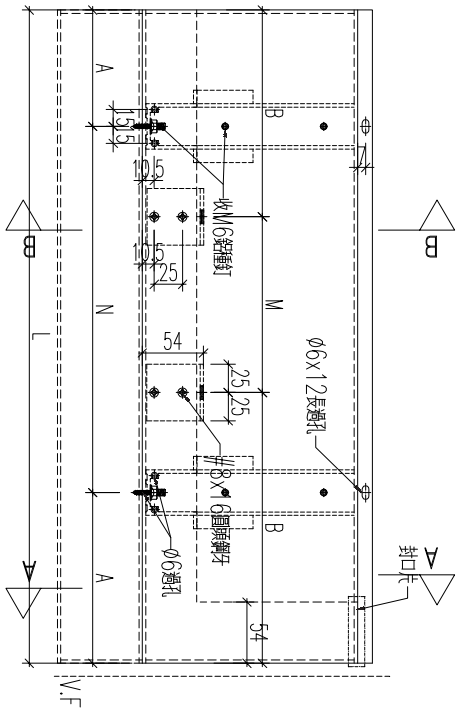

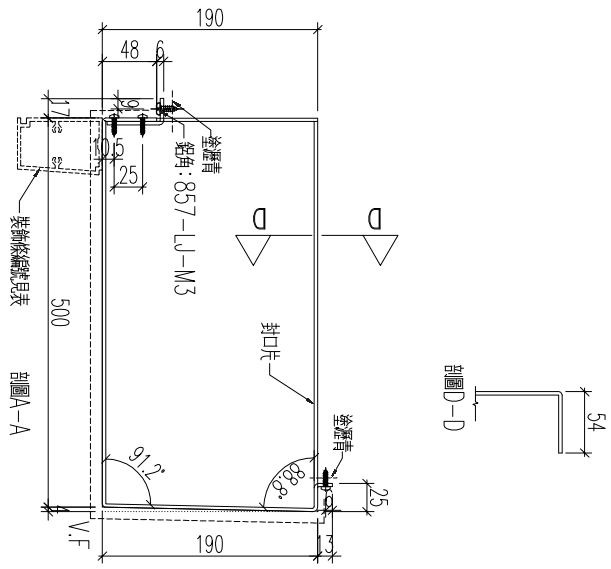


名稱	鋁板加工圖	制圖	黃漢卿	2022.12.2	修改			
材料	3mm厚鋁板	復核	王禮秋	2022.12.2	日期			
顏色	銅色(AL1)	批准			圖號	857-GB1-AP1		


EG－DWG3


美特鋁質 有限公司
MIDI Aluminium Fabricator Ltd.

工程號	J857	地盤	啓鴻6552

編號	數量	長度L	N	A	裝飾條編號	M	B
857-GB1-AP12	1	1413	4x300	106.5	857-GB1-ZS12	3x300	256.5
857-GB2-AP9	1	1413	4x300	106.5	857-GB2-ZS9	3x300	256.5
857-GB3-AP22	1	1413	4x300	106.5	857-GB3-ZS22	3x300	256.5
857-GB4-AP20	1	1283	4x275	91.5	857-GB4-ZS20	3x275	229

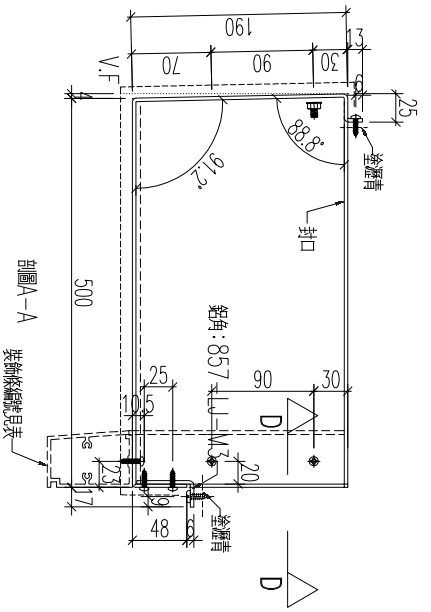

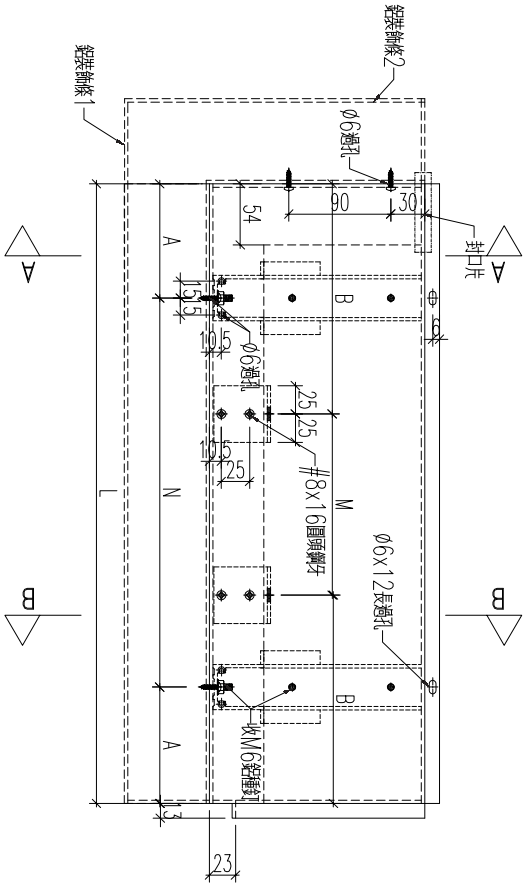

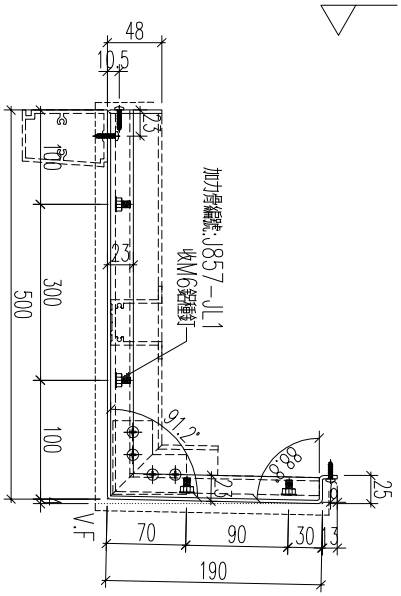



名稱	鋁板加工圖	制圖	黃漢卿	2022.12.2	修改			
材料	3mm厚鋁板	復核	王禮秋	2022.12.2	日期			
顏色	銅色(AL1)	批准			圖號	857-GB1-AP12		


EG－DWG3


美特鋁質 有限公司
MIDI Aluminium Fabricator Ltd.

工程號	J857	地盤	啓鴻6552

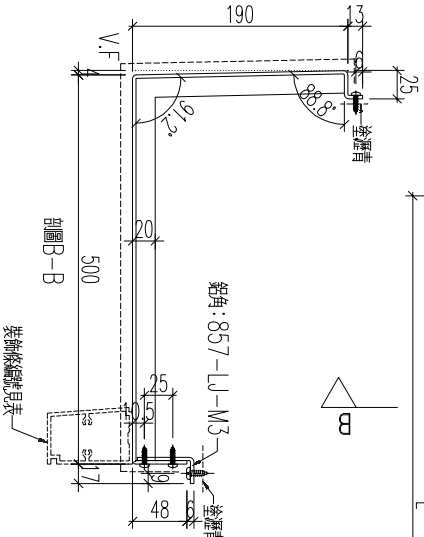

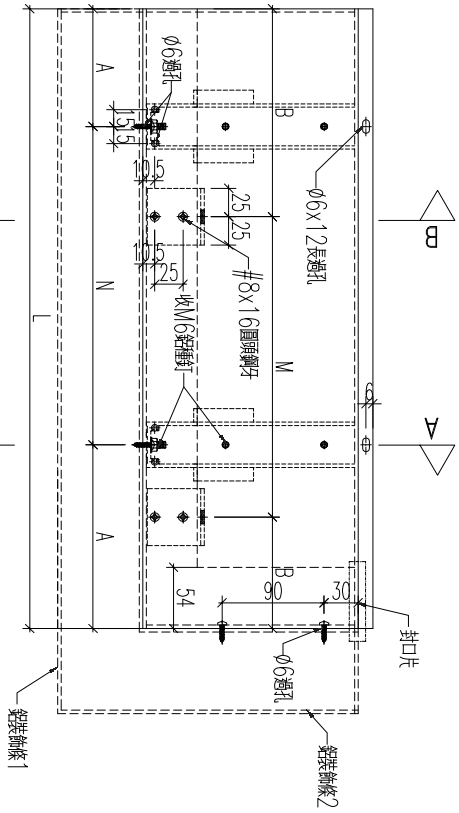

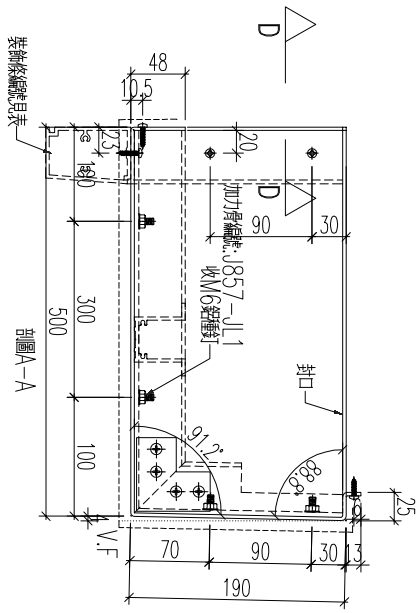

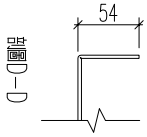

編號	數量	長度L	N	A	裝飾條編號	M	B
857-GB1-AP20	1	1413	4x300	106.5	857-GB1-ZS20	3x300	256.5
857-GB2-AP16	1	1413	4x300	106.5	857-GB2-ZS16	3x300	256.5
857-GB3-AP30	1	1413	4x300	106.5	857-GB3-ZS30	3x300	256.5

名稱	鋁板加工圖	制圖	黃漢卿	2022.12.2	修改			
材料	3mm厚鋁板	復核	王禮秋	2022.12.2	日期			
顏色	銅色(AL1)	批准			圖號	857-GB1-AP20		


EG－DWG3


美特鋁質 有限公司
MIDI Aluminium Fabricator Ltd.


工程號	J857	地盤	啓鴻6552

編號	數量	長度L	N	A	裝飾條編號	M	B
857－GB1－AP34	1	1292	4x300	46	857－GB1－ZS34	3x300	196
857－GB2－AP2	1	1419	4x300	109.5	857－GB2－ZS2	3x300	259.5
857－GB2－AP34	1	1572	5x275	98.5	857－GB2－ZS33	4x275	236
857－GB3－AP8	1	1572	5x275	98.5	857－GB3－ZS8	4x275	236
857－GB3－AP37	1	1419	4x300	109.5	857－GB3－ZS37	3x300	259.5
857－GB4－AP5	1	1292	4x300	46	857－GB4－ZS5	3x300	196
857－GB5－AP13	1	1625	5x300	62.5	857－GB5－ZS13	4x300	212.5
857－GB7－AP7	2	1490	4x300	145	857－GB7－ZS7	3x300	295
857－GB5－AP5a	1	1490	4x300	145	857－GB5－ZS5a	3x300	295
857－GB9－AP8	1	1615	5x300	57.5	857－GB9－ZS8	4x300	207.5
857－GB8－AP5c	1	1490	4x300	145	857－GB8－ZS5a	3x300	295

新增

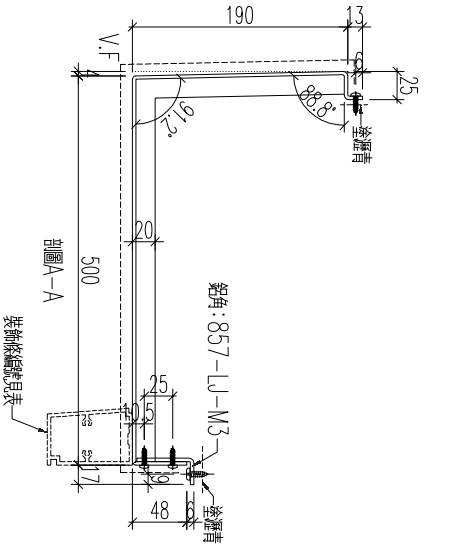

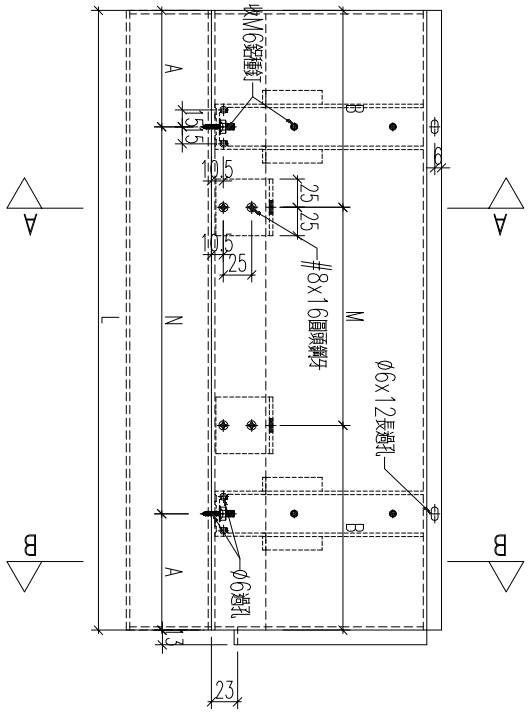

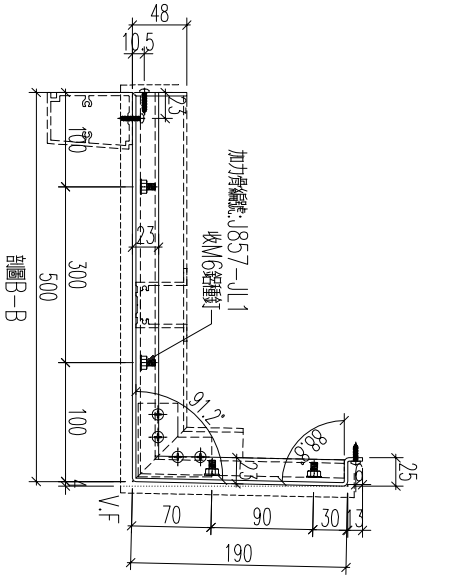


名稱	鋁板加工圖	制圖	黃漢卿	2022.12.2	修改	A		
材料	3mm厚鋁板	復核	王禮秋	2022.12.2	日期	2.23		
顏色	銅色(AL1)	批准			圖號	857－GB1－AP34		


EG－DWG3


美特鋁質 有限公司
MIDI Aluminium Fabricator Ltd.

工程號	J857	地盤	啓鴻6552

編號	數量	長度L	N	A	裝飾條編號	M	B
857-GB1-AP11	1	1630	5x300	65	857-GB1-ZS11	4x300	215
857-GB2-AP8	1	1630	5x300	65	857-GB2-ZS8	4x300	215
857-GB3-AP21	1	1630	5x300	65	857-GB3-ZS21	4x300	215
857-GB4-AP19	1	1639	5x300	69.5	857-GB4-ZS19	4x300	219.5
857-GB1-AP21	1	1630	5x300	65	857-GB1-ZS21	4x300	215
857-GB2-AP17	1	1630	5x300	65	857-GB2-ZS17	4x300	215
857-GB3-AP31	1	1630	5x300	65	857-GB3-ZS31	4x300	215

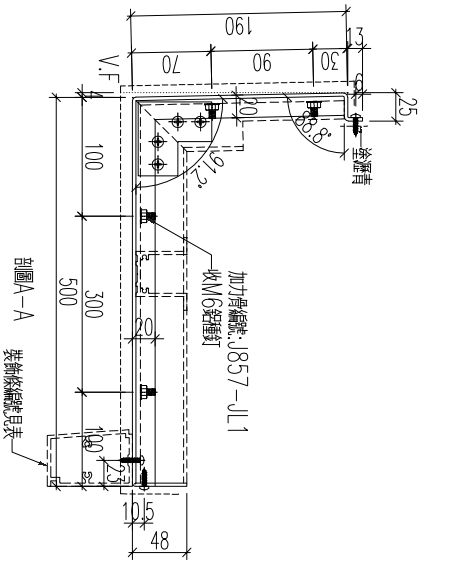

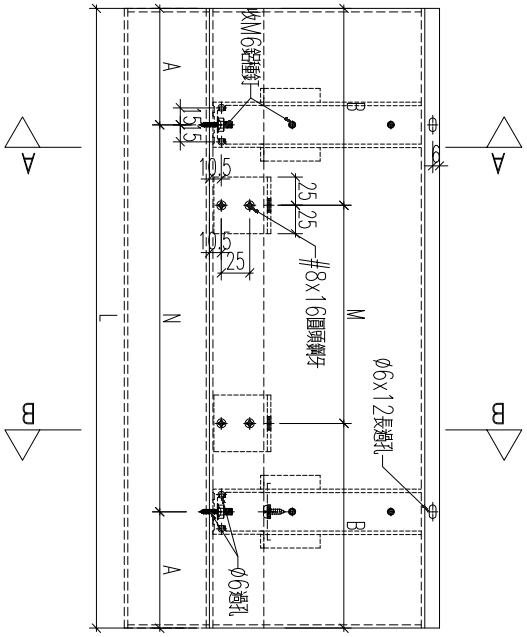

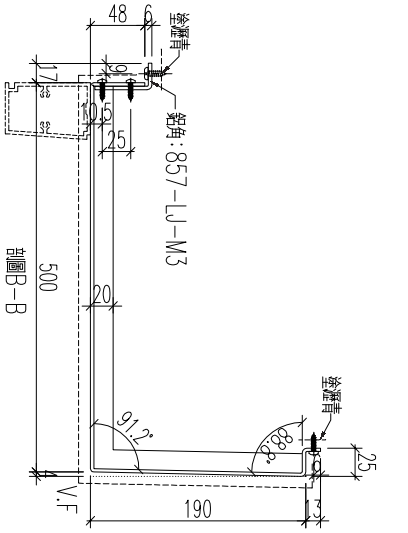


名稱	鋁板加工圖	制圖	黃漢卿	2022.12.2	修改			
材料	3mm厚鋁板	復核	王禮秋	2022.12.2	日期			
顏色	銅色(AL1)	批准			圖號	857－GB1－AP11		


EG－DWG3


美特鋁質 有限公司
MIDI Aluminium Fabricator Ltd.

工程號	J857	地盤	啓鴻6552

編號	數量	長度L	L1	L2	N	A	M	B	T	C	裝飾條編號
857-GB1-AP10	1	1625	1445	180	4x300	122.5	5x300	62.5	100	40	857-GB1-ZS10
857-GB2-AP7	1	1625	1445	180	4x300	122.5	5x300	62.5	100	40	857-GB2-ZS7
857-GB3-AP20	1	1625	1477.5	147.5	4x300	138.7	5x300	62.5	80	33.7	857-GB3-ZS20
857-GB4-AP18	1	1634	1602	32	4x300	201	5x300	67	12	10	857-GB4-ZS18

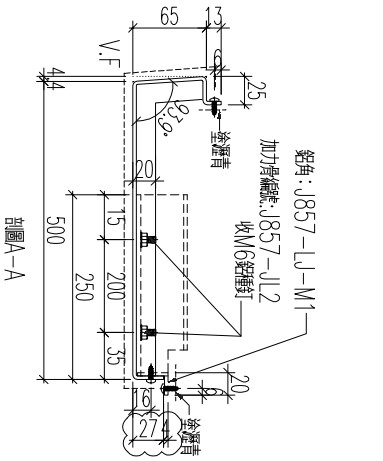

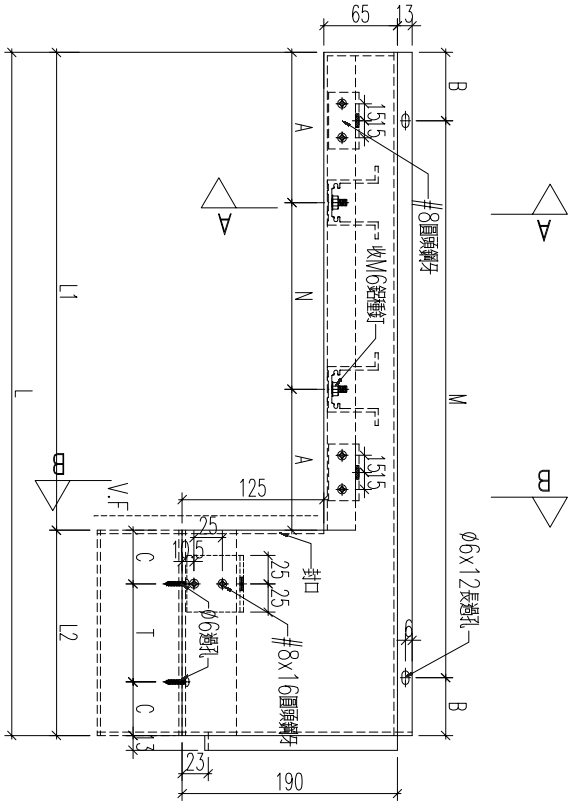

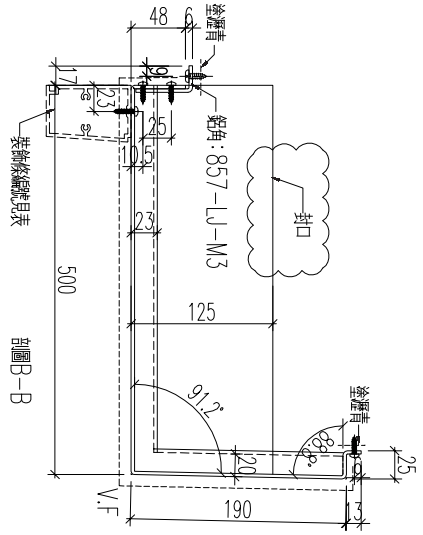


名稱	鋁板加工圖	制圖	黃漢卿	2022.12.2	修改	A		
材料	3mm厚鋁板	復核	王禮秋	2022.12.2	日期	2.23		
顏色	銅色(AL1)	批准			圖號	857-GB1-AP10		


EG－DWG3


美特鋁質 有限公司
MIDI Aluminium Fabricator Ltd.

工程號	J857	地盤	啓鴻6552

編號	數量	長度L	L1	L2	N	A	M	B	T	C	裝飾條編號
857-GB1-AP22	1	1625	1477.5	147.5	4x300	138.7	5x300	62.5	100	23.7	857-GB1-ZS22
857-GB2-AP18	1	1625	1477.5	147.5	4x300	138.7	5x300	62.5	100	23.7	857-GB2-ZS18
857-GB3-AP32	1	1625	1445	180	4x300	122.5	5x300	62.5	100	40	857-GB3-ZS32

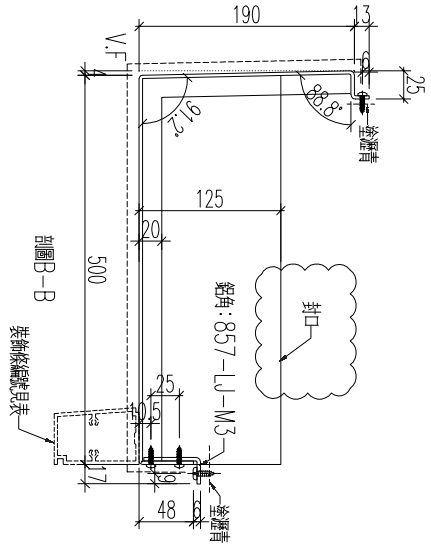

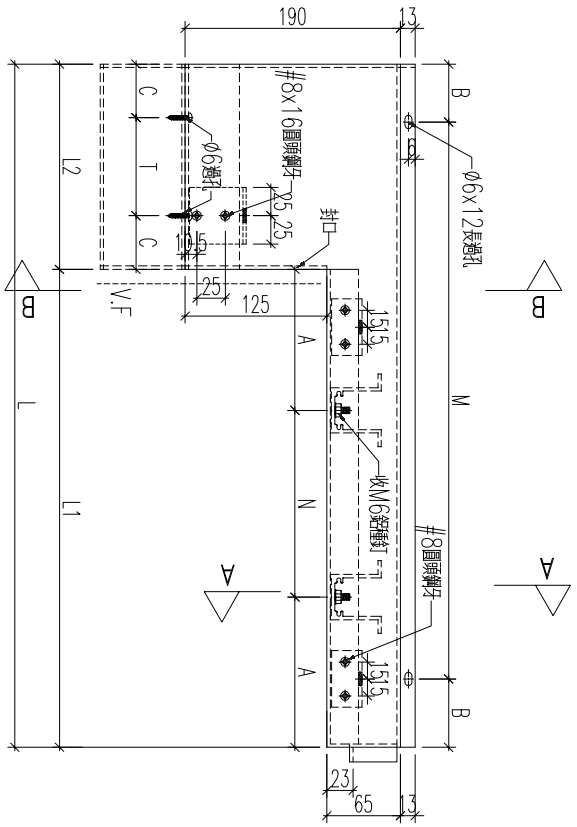


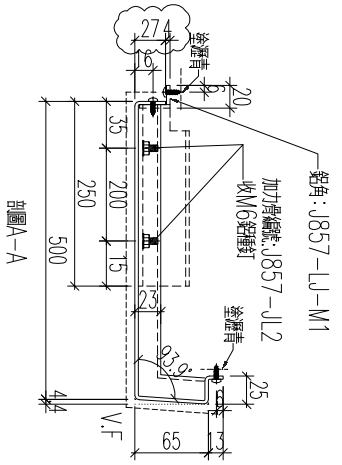



名稱	鋁板加工圖	制圖	黃漢卿	2022.12.2	修改	A		
材料	3mm厚鋁板	復核	王禮秋	2022.12.2	日期	2.23		
顏色	銅色(AL1)	批准			圖號	857-GB1-AP22		

美特鋁質 有限公司
MIDI Aluminium Fabricator Ltd.

工程號	J857	地盤	啓鴻6552

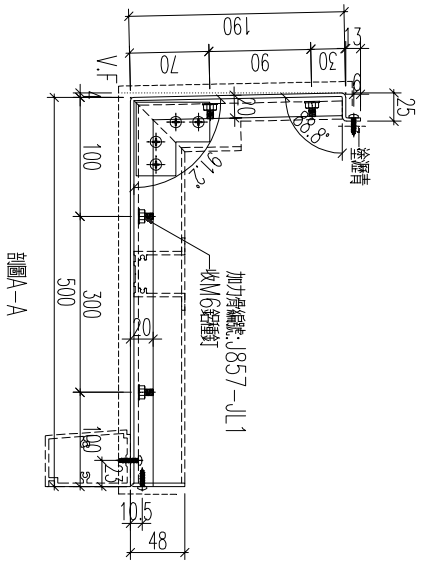

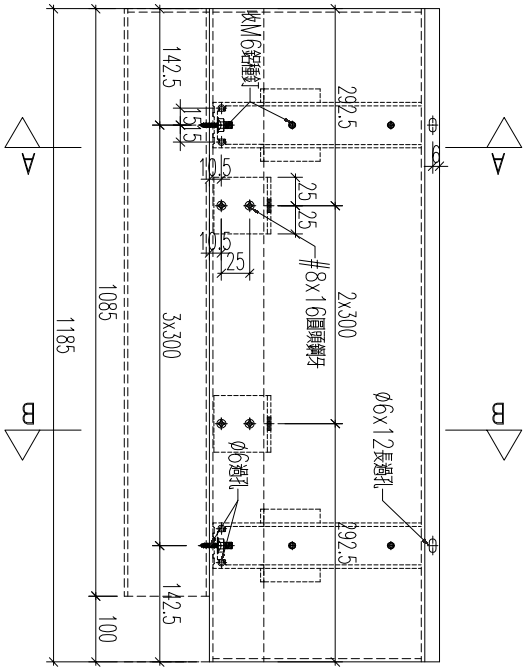

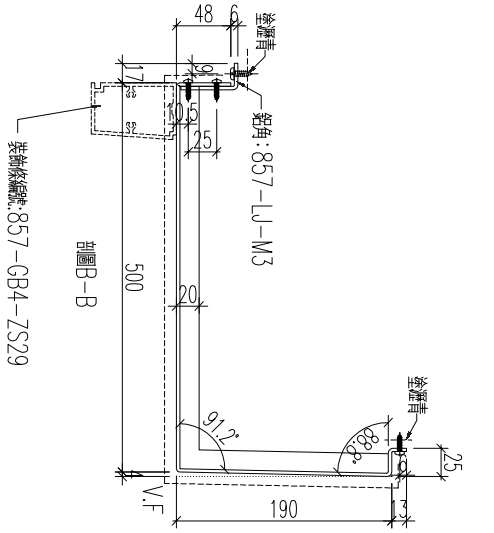


加工數量：1支


名稱	鋁板加工圖	制圖	黃漢卿	2022.12.2	修改			
材料	3mm厚鋁板	復核	王禮秋	2022.12.2	日期			
顏色	銅色(AL1)	批准			圖號	857-GB4-AP29		


EG－DWG3

美特鋁質 有限公司
MIDI Aluminium Fabricator Ltd.

工程號	J857	地盤	啓鴻6552

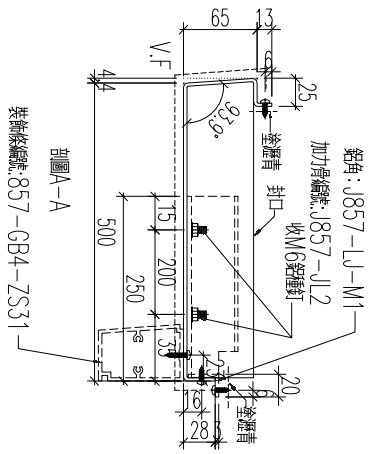

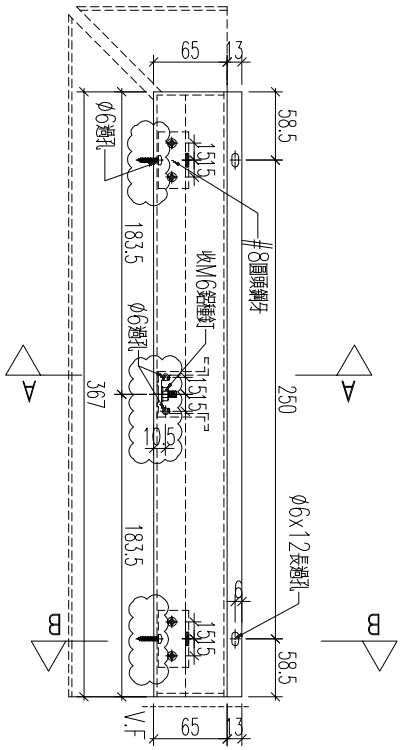

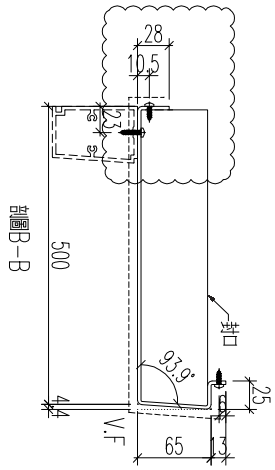


加工數量：1支


名稱	鋁板加工圖	制圖	黃漢卿	2022.12.2	修改			
材料	3mm厚鋁板	復核	王禮秋	2022.12.2	日期			
顏色	銅色(AL1)	批准			圖號	857-GB4-AP31		


EG－DWG3

美特鋁質 有限公司
MIDI Aluminium Fabricator Ltd.

工程號	J857	地盤	啓鴻6552

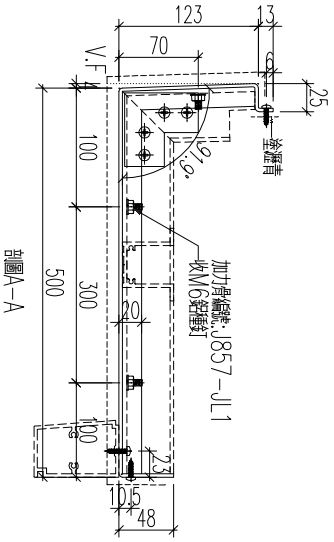

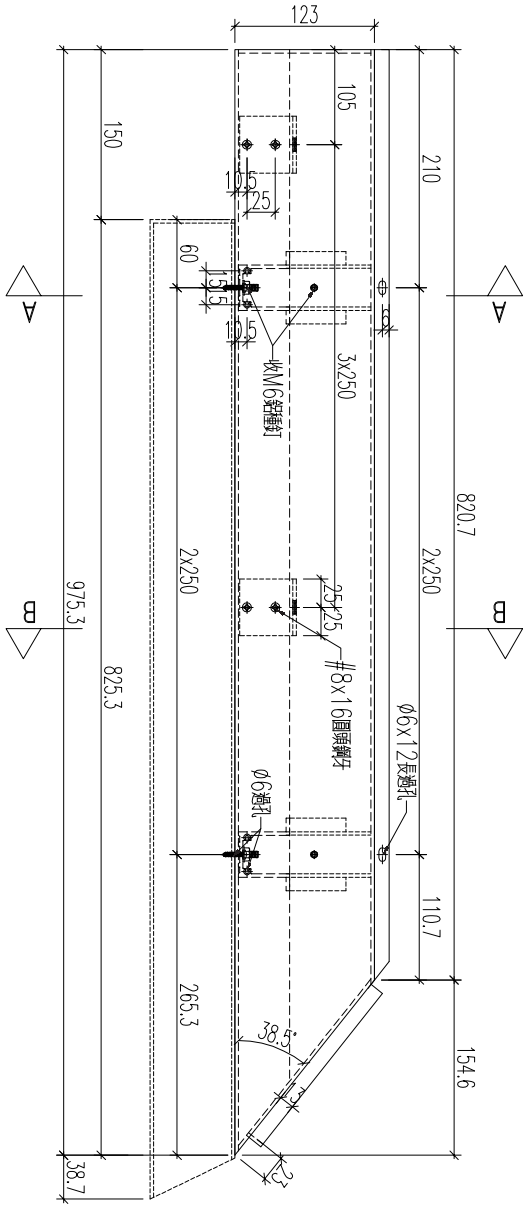

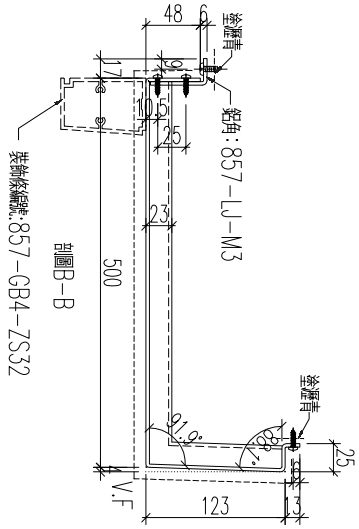


加工數量：1支


名稱	鋁板加工圖	制圖	黃漢卿	2022.12.2	修改			
材料	3mm厚鋁板	復核	王禮秋	2022.12.2	日期			
顏色	銅色(AL1)	批准			圖號	857-GB4-AP32		


EG－DWG3

美特鋁質 有限公司
MIDI Aluminium Fabricator Ltd.

工程號	J857	地盤	啓鴻6552

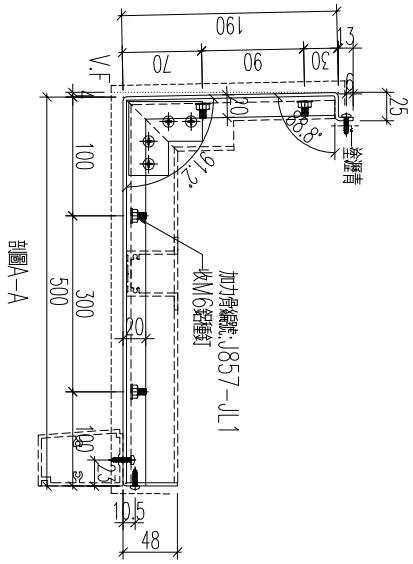

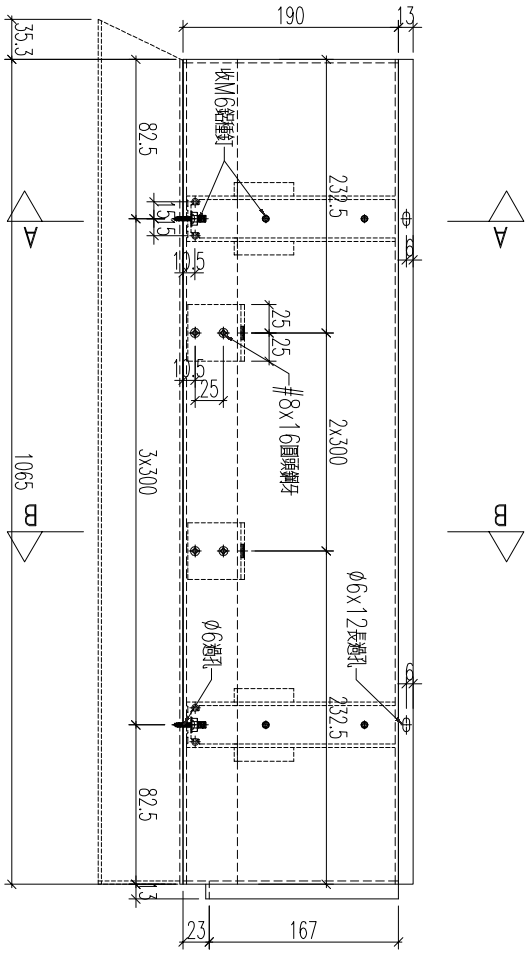

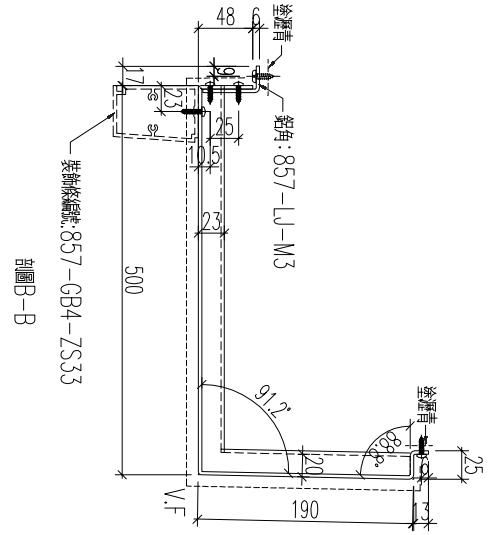


加工數量：1支


名稱	鋁板加工圖	制圖	黃漢卿	2022.12.2	修改			
材料	3mm厚鋁板	復核	王禮秋	2022.12.2	日期			
顏色	銅色(AL1)	批准			圖號	857-GB4-AP33		


EG－DWG3

美特鋁質 有限公司
MIDI Aluminium Fabricator Ltd.

工程號	J857	地盤	啓鴻6552

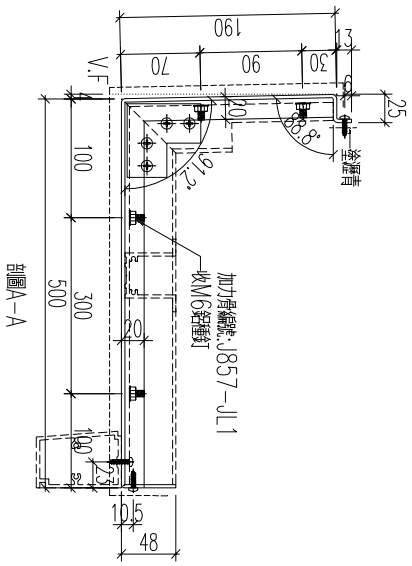

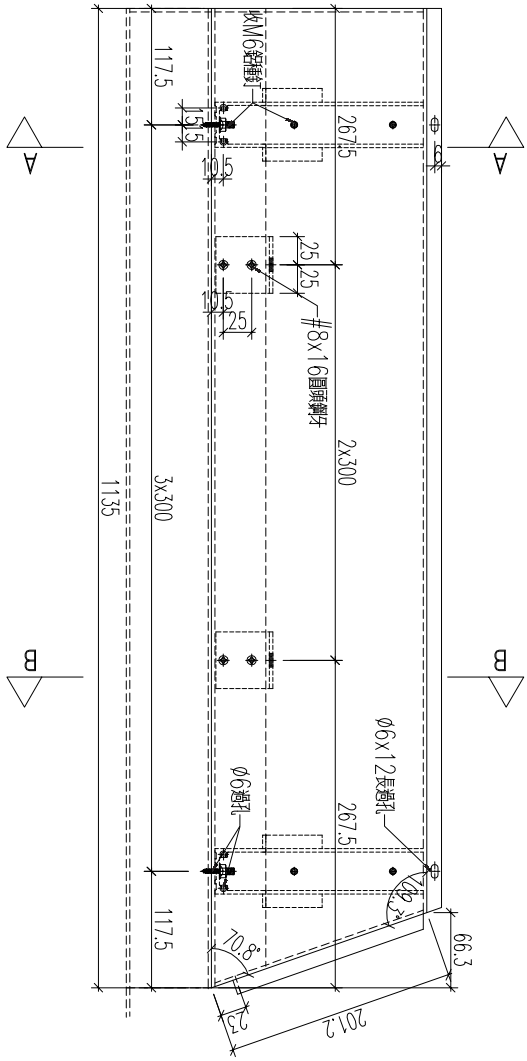

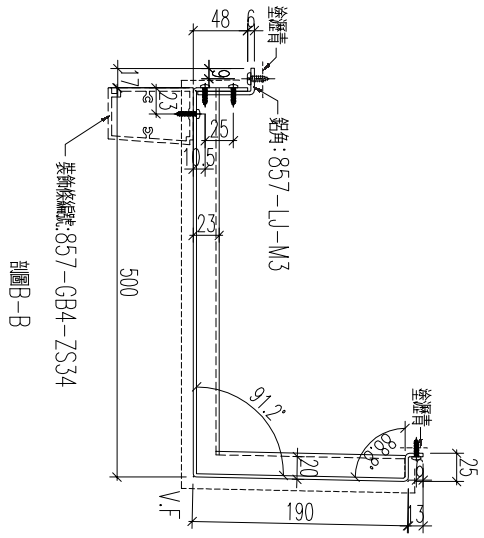


加工數量：1支

名稱	鋁板加工圖	制圖	黃漢卿	2022.12.2	修改			
材料	3mm厚鋁板	復核	王禮秋	2022.12.2	日期			
顏色	銅色(AL1)	批准			圖號	857-GB4-AP34		

EG－DWG3

美特鋁質 有限公司
MIDI Aluminium Fabricator Ltd.

工程號	J857	地盤	啓鴻6552

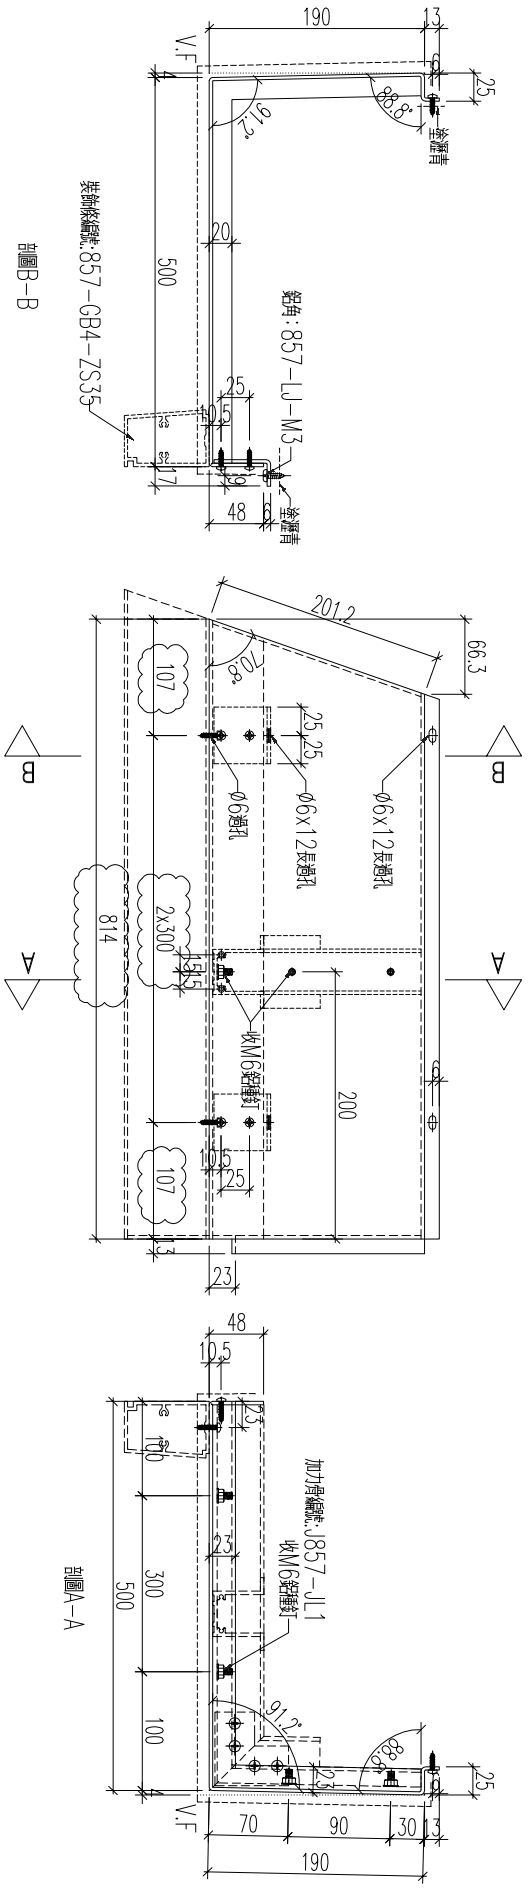

加工數量：1支


名稱	鋁板加工圖	制圖	黃漢卿	2022.12.2	修改	A		
材料	3mm厚鋁板	復核	王禮秋	2022.12.2	日期	2.23		
顏色	銅色(AL1)	批准			圖號	857-GB4-AP35		


EG－DWG3


美特鋁質 有限公司
MIDI Aluminium Fabricator Ltd.

工程號	J857	地盤	啓鴻6552

編號	數量	長度L	N	A
857-GB1-AP19a	1	1103	3x300	101.5
857-GB2-AP1a	1	1319	4x300	59.5
857-GB2-AP15a	1	1103	3x300	101.5
857-GB3-AP7a	1	1497	5x275	61
857-GB3-AP11a	1	1313	4x275	106.5
857-GB3-AP29a	1	1103	3x300	101.5
857-GB3-AP36a	1	1334	4x300	67
857-GB4-AP4a	1	1297	4x300	48.5
857-GB4-AP27a	1	853	2x300	126.5
857-GB6-AP10a	1	820	2x300	110
857-GB7-AP14a	1	1053	3x300	76.5
857-GB8-AP12a	1	820	2x300	110
857-GB9-AP7a	1	1515	5x275	70

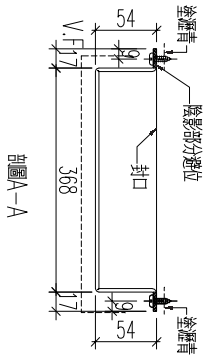

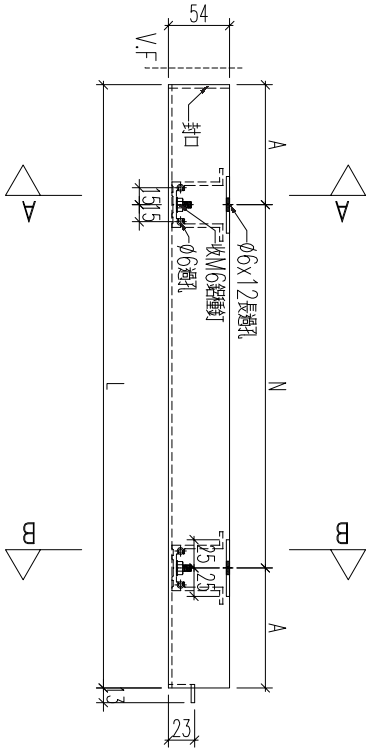

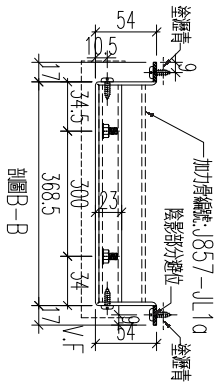


名稱	鋁板加工圖	制圖	黃漢卿	2022.12.2	修改	A		
材料	3mm厚鋁板	復核	王禮秋	2022.12.2	日期	2.23		
顏色	深灰色(AL2)	批准			圖號	857-GB1-AP19a		


EG－DWG3


美特鋁質 有限公司
MIDI Aluminium Fabricator Ltd.

工程號	J857	地盤	啓鴻6552

編號	數量	長度L	N	A	裝飾條編號
857-GB1-AP13a	1	1103	3x300	101.5	857-GB1-ZS13
857-GB1-AP35a	1	1297	4x300	48.5	857-GB1-ZS35
857-GB2-AP3a	1	1418	4x300	109	857-GB2-ZS3
857-GB2-AP10a	1	1103	3x300	101.5	857-GB2-ZS10
857-GB2-AP31a	1	1313	4x275	106.5	857-GB2-ZS31
857-GB2-AP35a	1	1566	5x275	95.5	857-GB2-ZS34
857-GB3-AP23a	1	1103	3x300	101.5	857-GB3-ZS23
857-GB3-AP38a	1	1319	4x300	59.5	857-GB3-ZS38
857-GB4-AP21a	1	973	3x300	36.5	857-GB4-ZS21
857-GB6-AP1a	1	1515	5x275	70	857-GB6-ZS1
857-GB6-AP10aa	1	820	2x300	110	857-GB6-ZS10a
857~GB7~AP8a	1	1053	3x300	76.5	857-GB7-ZS8
857-GB8-AP12da	31	820	2x300	110	857-GB8-ZS12

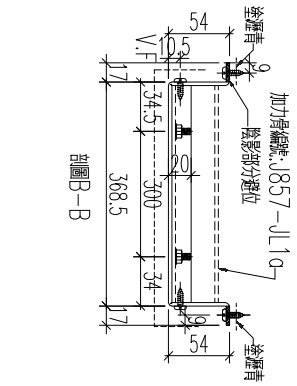

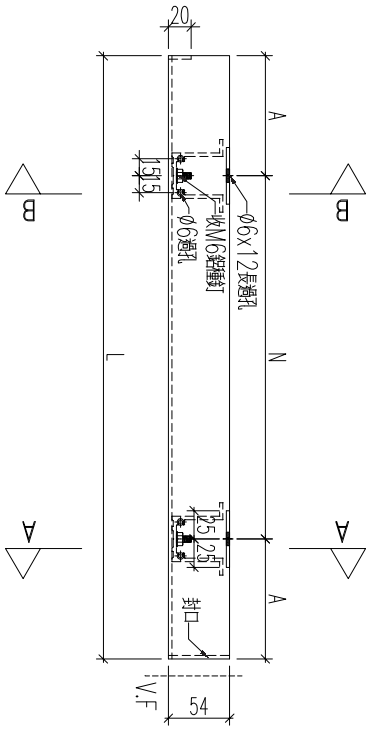

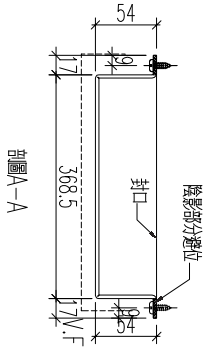

名稱	鋁板加工圖	制圖	黃漢卿	2022.12.2	修改	A		
材料	3mm厚鋁板	復核	王禮秋	2022.12.2	日期	2.23		
顏色	深灰色(AL2)	批准			圖號	857-GB1-AP13a		


EG－DWG3


美特鋁質 有限公司
MIDI Aluminium Fabricator Ltd.


工程號	J857	地盤	啓鴻6552

編號	數量	長度L	N	A
857-GB1-AP33a	1	1377	4x300	88.5
857-GB2-AP30a	1	1483	4x300	141.5
857-GB2-AP33a	1	1667	5x300	83.5
857-GB5-AP12a	1	1715	5x300	107.5
857-GB6-AP12a	1	1598	5x275	111.5
857-GB7-AP6a	1	1253	4x275	76.5
857-GB8-AP9a	1	1598	5X275	111.5
857-GB9-AP19	1	1620	5X275	122.5

增加

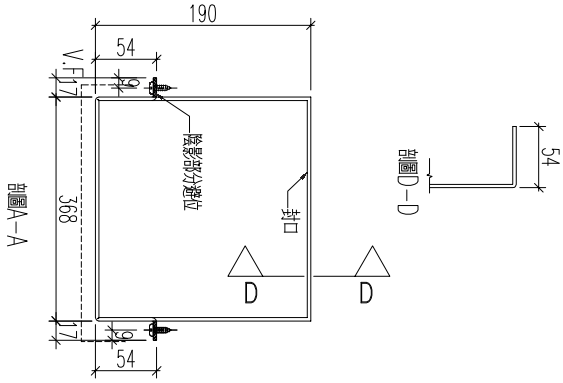

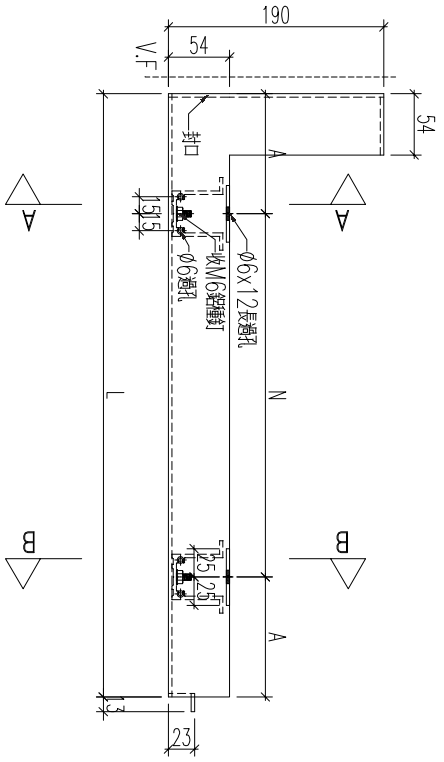

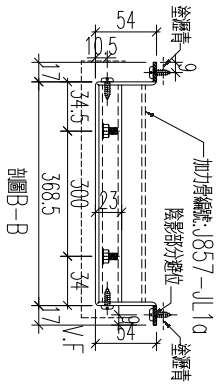


名稱	鋁板加工圖	制圖	黃漢卿	2022.12.2	修改	A		
材料	3mm厚鋁板	復核	王禮秋	2022.12.2	日期	2.23		
顏色	深灰色(AL2)	批准			圖號	857－GB1－AP33a		


EG－DWG3


美特鋁質 有限公司
MIDI Aluminium Fabricator Ltd.

工程號	J857	地盤	啓鴻6552

編號	數量	長度L	N	A
857-GB1-AP1a	1	1735	5x300	117.5
857-GB3-AP9a	1	1667	5x300	83.5
857-GB3-AP12a	1	1483	4x300	141.5
857-GB4-AP6a	1	1377	4x300	88.5
857-GB6-AP13a	1	1598	5x275	111.5
857-GB8-AP1a	1	1253	4x275	76.5
857-GB8-AP10a	1	1598	5x275	111.5
857-GB9-AP9a	1	1715	5x300	107.5

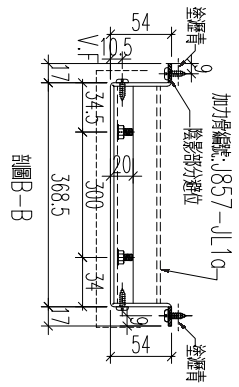

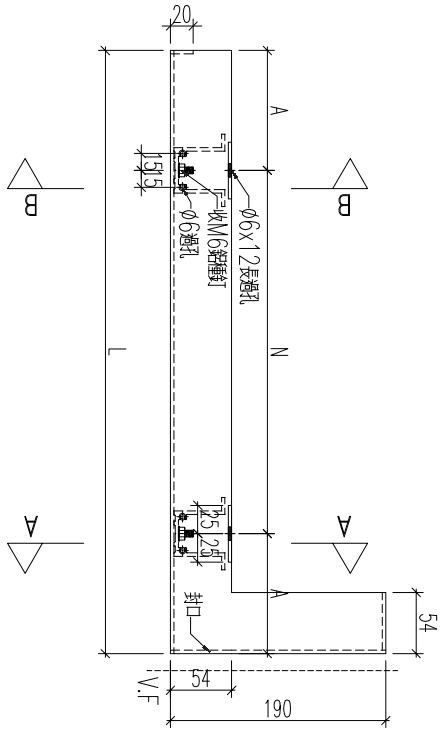

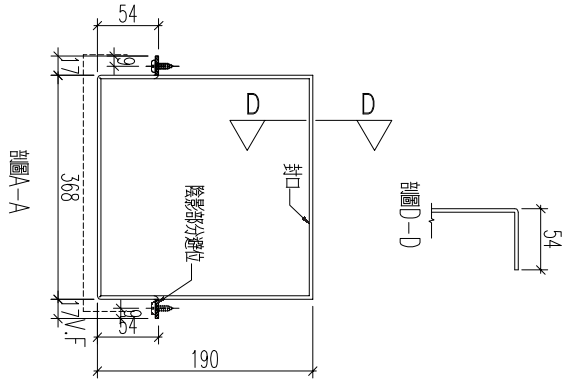


名稱	鋁板加工圖	制圖	黃漢卿	2022.12.2	修改			
材料	3mm厚鋁板	復核	王禮秋	2022.12.2	日期			
顏色	深灰色(AL2)	批准			圖號	857-GB1-AP1a		


EG－DWG3


美特鋁質 有限公司
MIDI Aluminium Fabricator Ltd.

工程號	J857	地盤	啓鴻6552

編號	數量	長度L	N	A
857-GB1-AP12a	1	1413	4x300	106.5
857-GB2-AP9a	1	1413	4x300	106.5
857-GB3-AP22a	1	1413	4x300	106.5
857-GB4-AP20a	1	1283	4x275	91.5

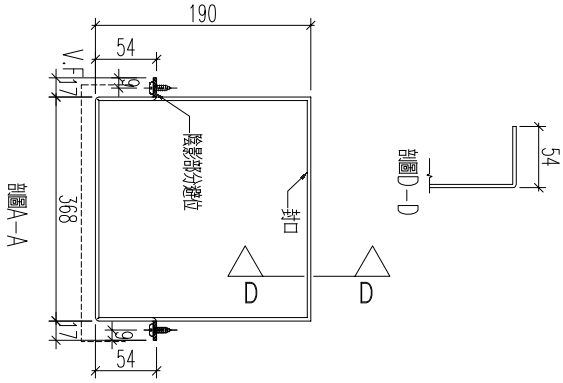

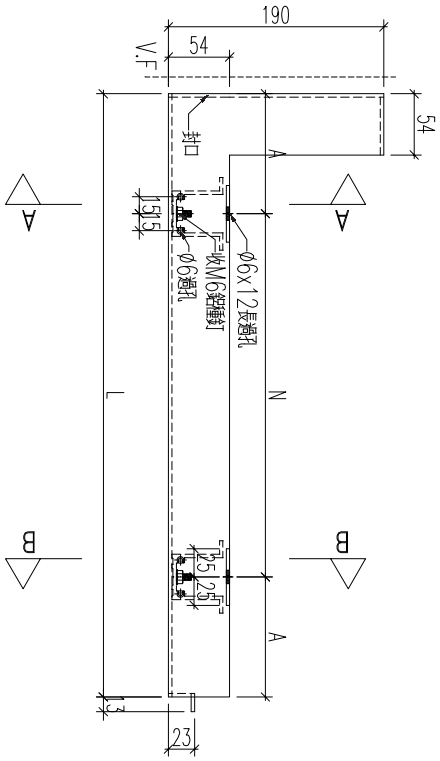

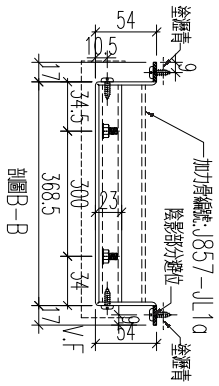



名稱	鋁板加工圖	制圖	黃漢卿	2022.12.2	修改			
材料	3mm厚鋁板	復核	王禮秋	2022.12.2	日期			
顏色	深灰色(AL2)	批准			圖號	857－GB1－AP12a		


EG－DWG3

美特鋁質 有限公司
MIDI Aluminium Fabricator Ltd.

工程號	J857	地盤	啓鴻6552

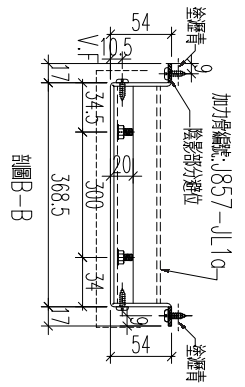

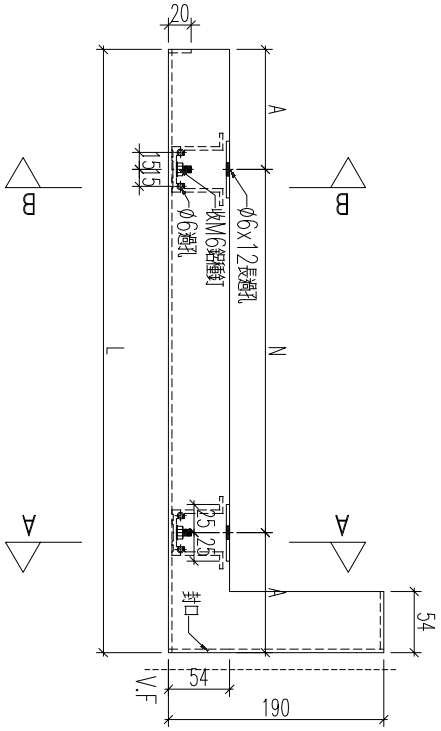

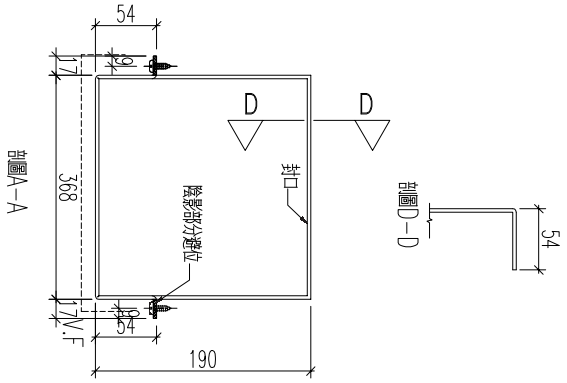

編號	數量	長度L	N	A
857－GB1－AP20a	1	1413	4x300	106.5
857－GB2－AP16a	1	1413	4x300	106.5
857－GB3－AP30a	1	1413	4x300	106.5

名稱	鋁板加工圖	制圖	黃漢卿	2022.12.2	修改			
材料	3mm厚鋁板	復核	王禮秋	2022.12.2	日期			
顏色	深灰色(AL2)	批准			圖號	857－GB1－AP20a		


EG－DWG3


美特鋁質 有限公司
MIDI Aluminium Fabricator Ltd.


工程號	J857	地盤	啓鴻6552

編號	數量	長度L	N	A
857-GB1-AP34a	1	1292	4x300	46
857-GB2-AP2a	1	1419	4x300	109.5
857-GB2-AP34a	1	1572	5x275	98.5
857-GB3-AP8a	1	1572	5x275	98.5
857-GB3-AP37a	1	1419	4x300	109.5
857-GB4-AP5a	1	1292	4x300	46
857-GB5-AP13a	1	1625	5x300	62.5
857-GB7-AP7a	2	1490	4x300	145
857-GB5-AP5aa	1	1490	4x300	145
857-GB9-AP8a	1	1615	5x300	57.5
857-GB8-AP5ca	1	1490	4x300	145

新增

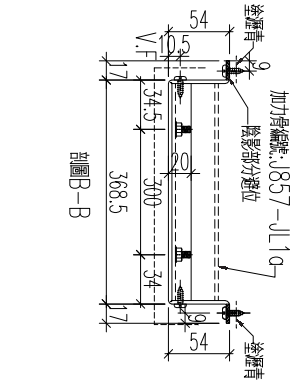

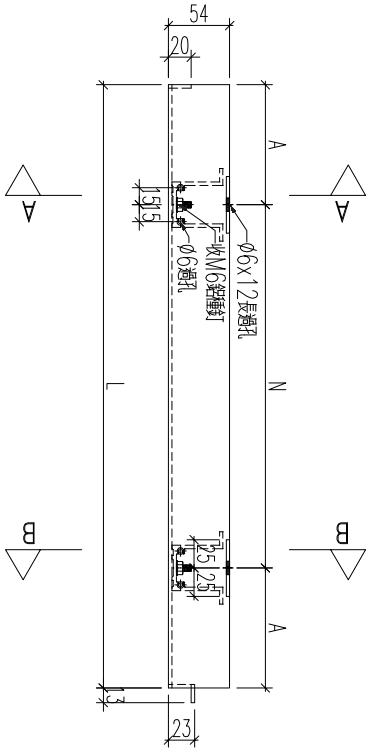

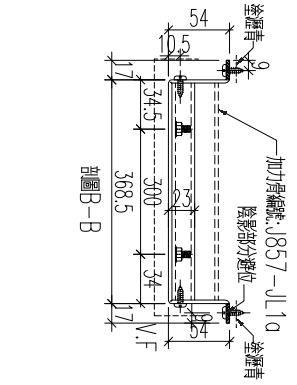


名稱	鋁板加工圖	制圖	黃漢卿	2022.12.2	修改	A		
材料	3mm厚鋁板	復核	王禮秋	2022.12.2	日期	2.23		
顏色	深灰色(AL2)	批准			圖號	857-GB1-AP34a		


EG－DWG3


美特鋁質 有限公司
MIDI Aluminium Fabricator Ltd.

工程號	J857	地盤	啓鴻6552

編號	數量	長度L	N	A
857-GB1-AP11a	1	1630	5x300	65
857-GB2-AP8a	1	1630	5x300	65
857-GB3-AP21a	1	1630	5x300	65
857-GB4-AP19a	1	1639	5x300	69.5
857-GB1-AP21a	1	1630	5x300	65
857-GB2-AP17a	1	1630	5x300	65
857-GB3-AP31a	1	1630	5x300	65

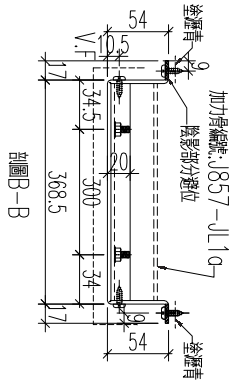

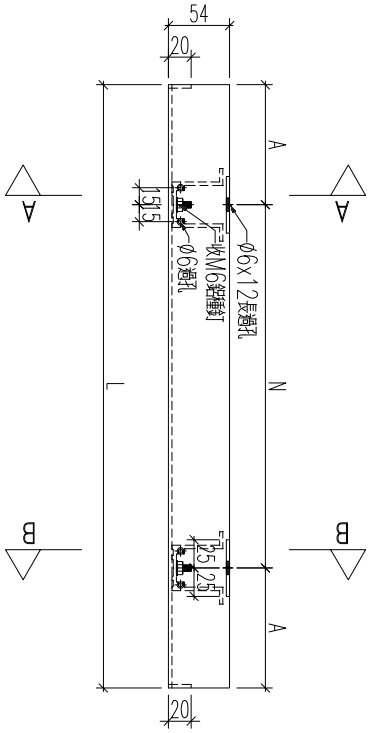

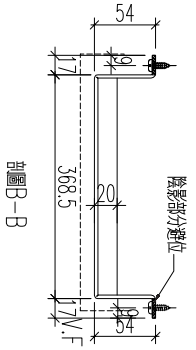


名稱	鋁板加工圖	制圖	黃漢卿	2022.12.2	修改			
材料	3mm厚鋁板	復核	王禮秋	2022.12.2	日期			
顏色	深灰色(AL2)	批准			圖號	857-GB1-AP11a		

EG－DWG3

美特鋁質 有限公司
MIDI Aluminium Fabricator Ltd.

工程號	J857	地盤	啓鴻6552

編號	數量	長度L	L1	L2	N	A	T	C
857-GB1-AP10a	1	1625	1445	180	4x300	122.5		40
857-GB2-AP7a	1	1625	1445	180	4x300	122.5		40
857-GB3-AP20a	1	1625	1477.5	147.5	4x300	138.7		33.7
857-GB4-AP18a	1	1634	1602	32	4x300	201		
857-GB9-AP20b	1	1490	569	921	300	134.5	2x275	185.5

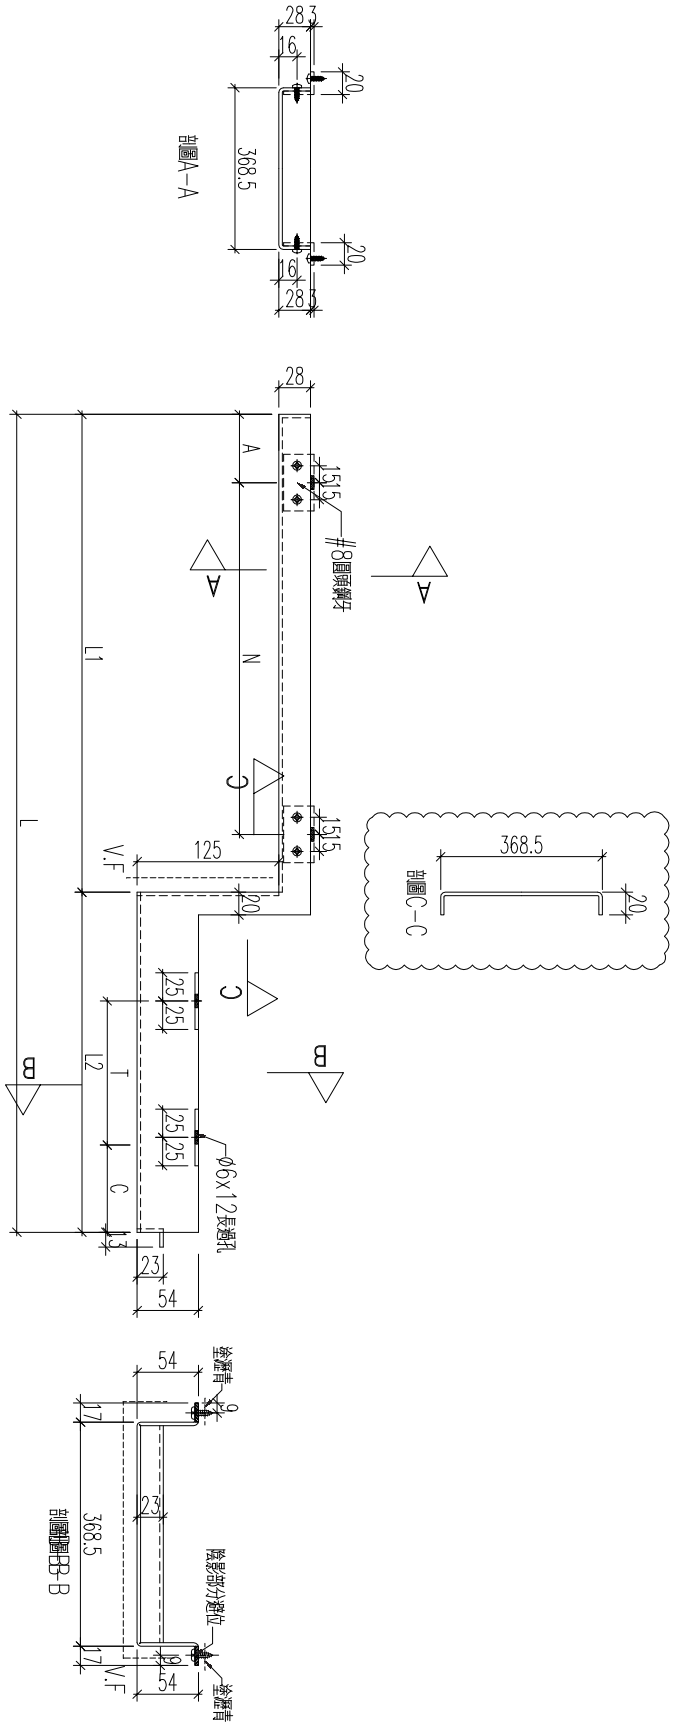

名稱	鋁板加工圖	制圖	黃漢卿	2022.12.2	修改	A		
材料	3mm鋁板	復核	王禮秋	2022.12.2	日期	2.23		
顏色	深灰色(AL2)	批准			圖號	857-GB1-AP10a		


EG－DWG3

美特鋁質 有限公司
MIDI Aluminium Fabricator Ltd.

工程號	J857	地盤	啓鴻6552

編號	數量	長度L	L1	L2	N	A	T	C
857-GB1-AP22a	1	1625	1477.5	147.5	4x300	138.7		30
857-GB2-AP18a	1	1625	1477.5	147.5	4x300	138.7		30
857-GB3-AP32a	1	1625	1445	180	4x300	122.5		40
857-GB9-AP20ca	1	1490	737	752	2x300	68.5	300	226

增加

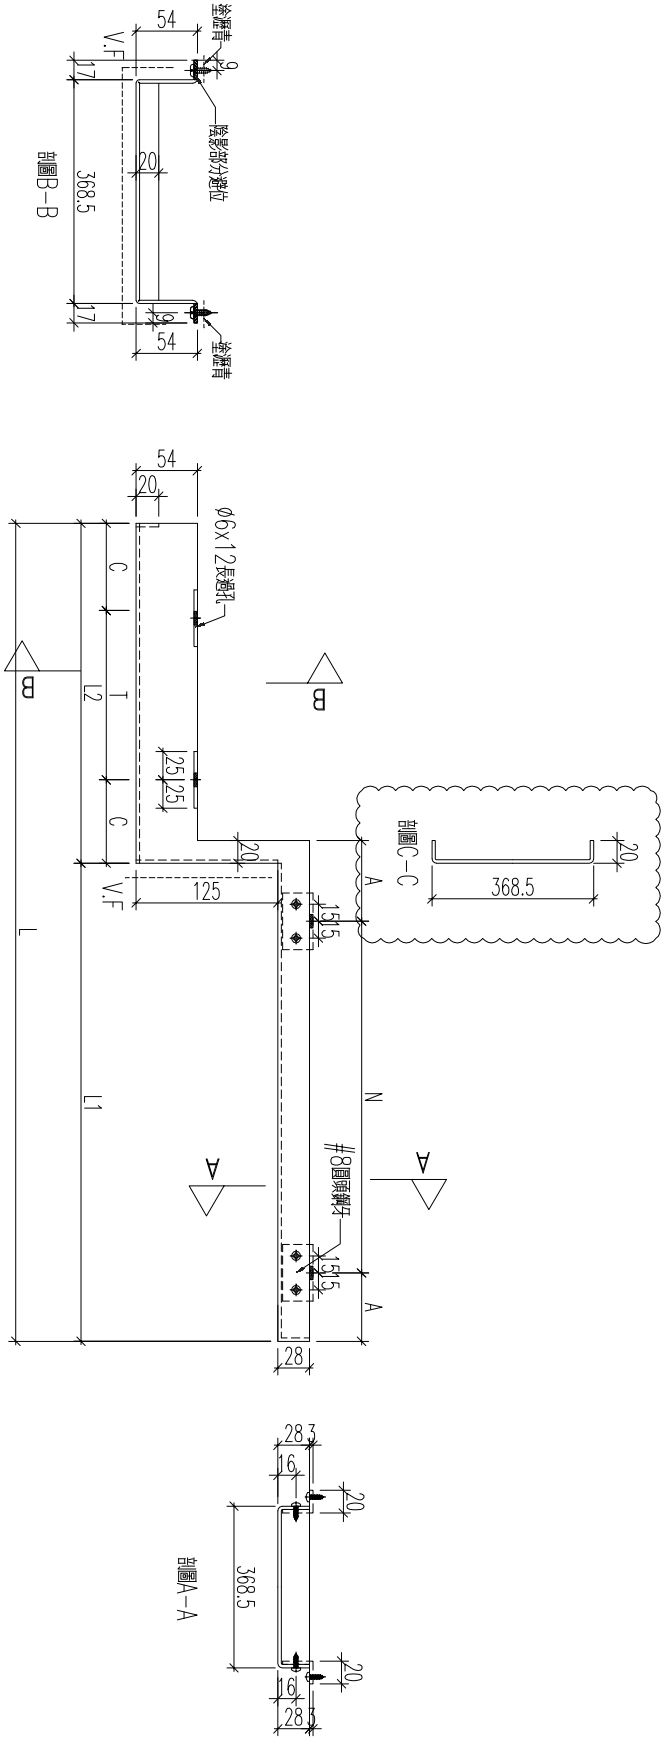



名稱	鋁板加工圖	制圖	黃漢卿	2022.12.2	修改	A		
材料	3mm鋁板	復核	王禮秋	2022.12.2	日期	2.23		
顏色	深灰色(AL2)	批准			圖號	857-GB1-AP22a		


EG－DWG3

美特鋁質 有限公司
MIDI Aluminium Fabricator Ltd.

工程號	J857	地盤	啓灣6552

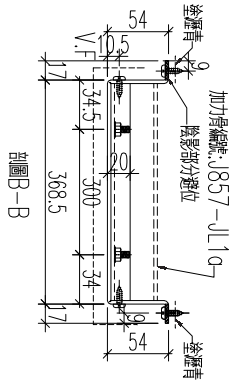

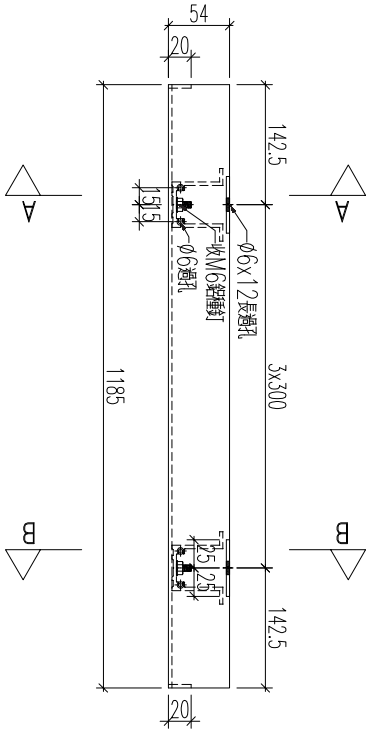

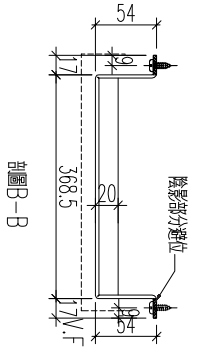


加工數量：1支


名稱	鋁板加工圖	制圖	黃漢卿	2022.12.2	修改			
材料	3mm厚鋁板	復核	王禮秋	2022.12.2	日期			
顏色	深灰色(AL2)	批准			圖號	857－GB4－AP29a		

EG－DWG3

美特鋁質 有限公司
MIDI Aluminium Fabricator Ltd.

工程號	J857	地盤	啓鴻6552

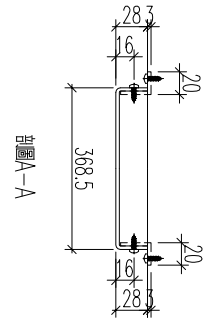

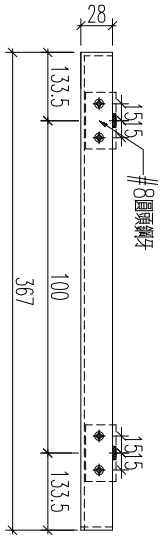


加工數量：1支


名稱	鋁板加工圖	制圖	黃漢卿	2022.12.2	修改			
材料	3mm厚鋁板	復核	王禮秋	2022.12.2	日期			
顏色	深灰色(AL2)	批准			圖號	857－GB4－AP31a		


EG－DWG3

美特鋁質 有限公司
MIDI Aluminium Fabricator Ltd.

工程號	J857	地盤	啓鴻6552

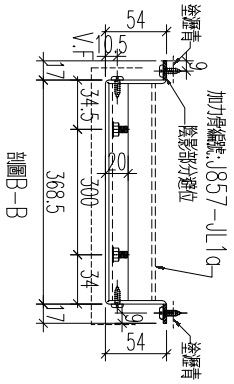

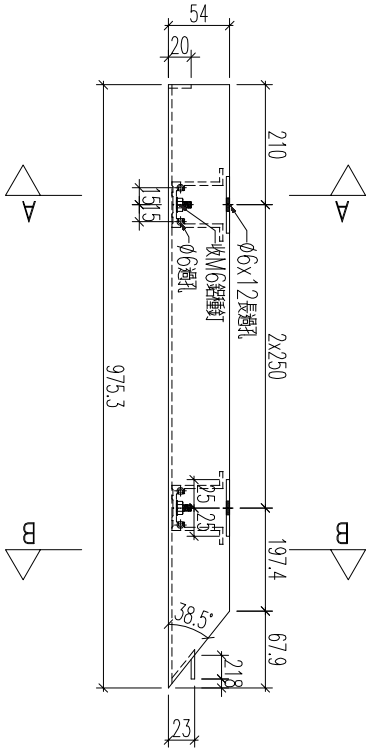

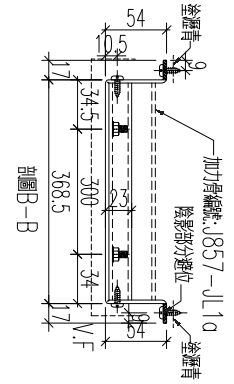


加工數量：1支


名稱	鋁板加工圖	制圖	黃漢卿	2022.12.2	修改			
材料	3mm厚鋁板	復核	王禮秋	2022.12.2	日期			
顏色	深灰色(AL2)	批准			圖號	857-GB4-AP32a		


EG－DWG3

美特鋁質 有限公司
MIDI Aluminium Fabricator Ltd.

工程號	J857	地盤	啓鴻6552

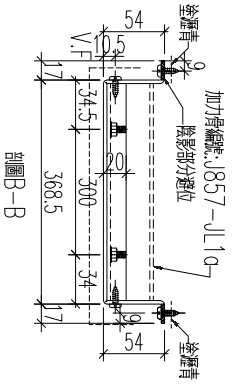

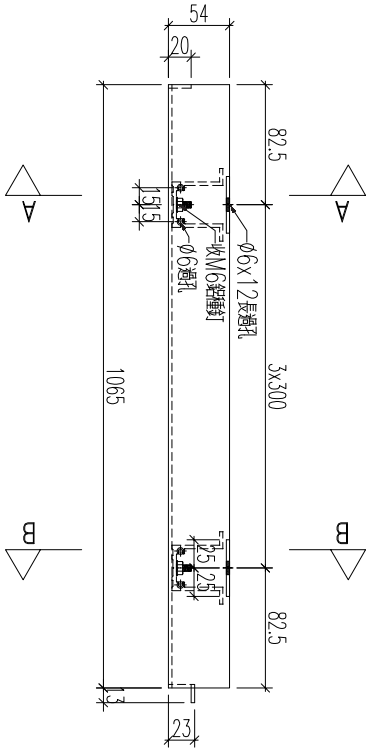

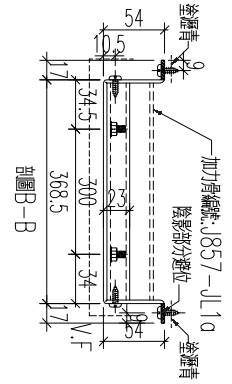


加工數量：1支


名稱	鋁板加工圖	制圖	黃漢卿	2022.12.2	修改			
材料	3mm厚鋁板	復核	王禮秋	2022.12.2	日期			
顏色	深灰色(AL2)	批准			圖號	857－GB4－AP33a		


EG－DWG3

美特鋁質 有限公司
MIDI Aluminium Fabricator Ltd.

工程號	J857	地盤	啓鴻6552

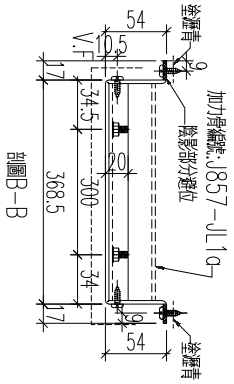

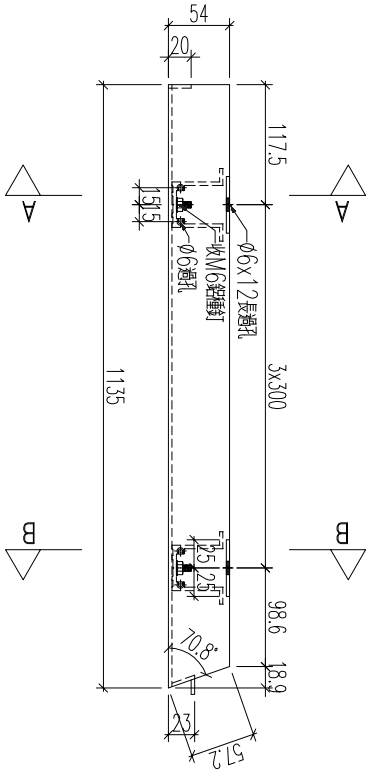

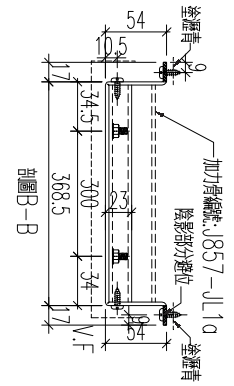


加工數量：1支


名稱	鋁板加工圖	制圖	黃漢卿	2022.12.2	修改			
材料	3mm厚鋁板	復核	王禮秋	2022.12.2	日期			
顏色	深灰色(AL2)	批准			圖號	857-GB4-AP34a		

EG－DWG3

美特鋁質 有限公司
MIDI Aluminium Fabricator Ltd.

工程號	J857	地盤	啓鴻6552

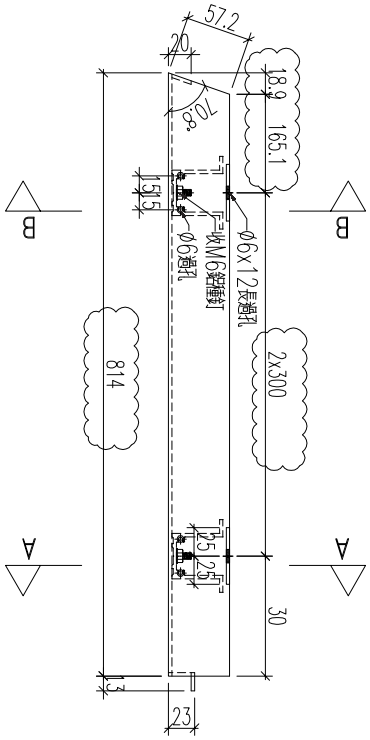

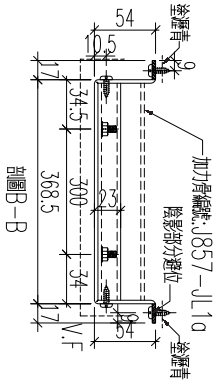

加工數量：1支


名稱	鋁板加工圖	制圖	黃漢卿	2022.12.2	修改	A		
材料	3mm厚鋁板	復核	王禮秋	2022.12.2	日期	2.23		
顏色	深灰色(AL2)	批准			圖號	857-GB4-AP35a		


EG－DWG3


美特鋁質 有限公司
MIDI Aluminium Fabricator Ltd.

工程號	J857	地盤	啓鴻6552

編號	數量	長度L	N	A	裝飾條編號
857-GB5-AP3	1	1767	6x275	58.5	857-GB5-ZS3

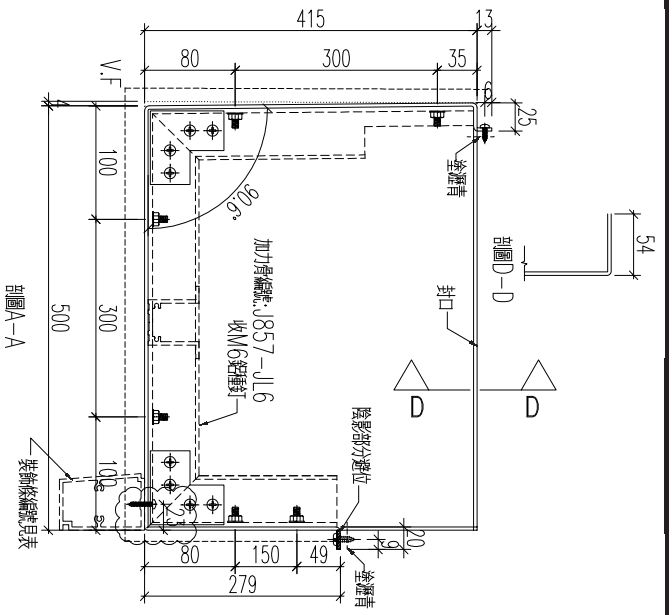

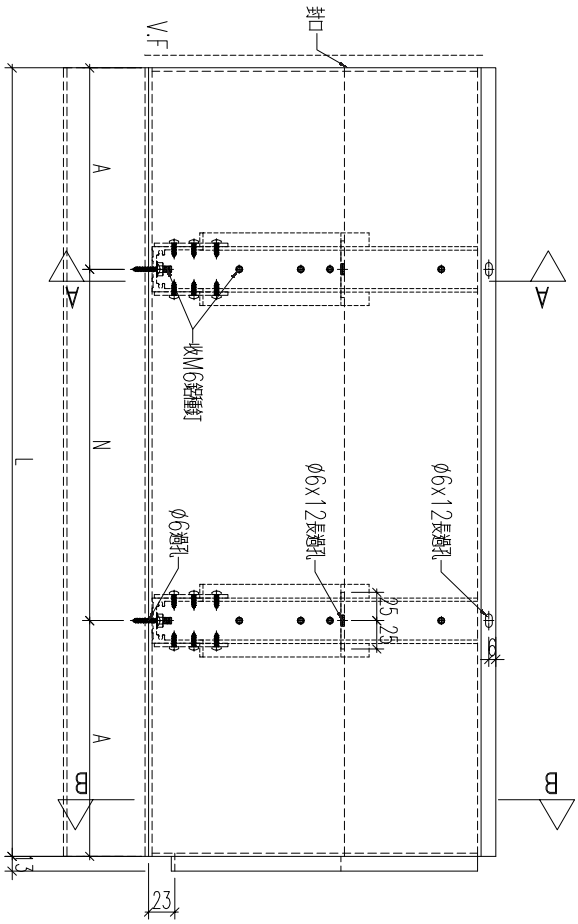

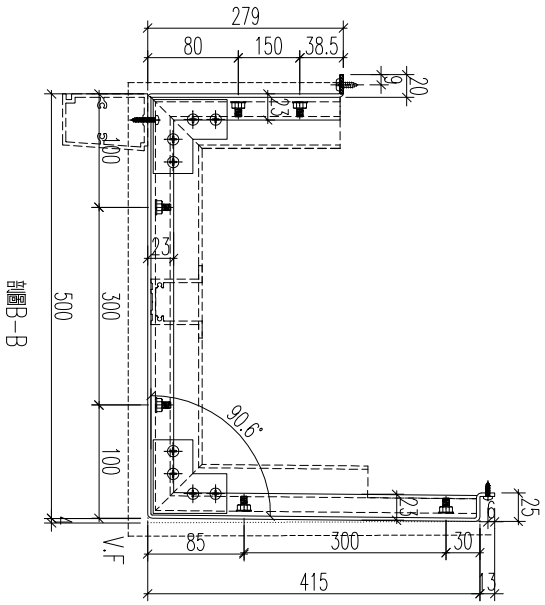



名稱	鋁板加工圖	制圖	黃漢卿	2022.12.2	修改	A		
材料	3mm厚鋁板	復核	王禮秋	2022.12.2	日期	2.23		
顏色	銅色(AL1)	批准			圖號	857-GB5-AP3		

EG－DWG3


美特鋁質 有限公司
MIDI Aluminium Fabricator Ltd.

工程號	J857	地盤	啓灣6552

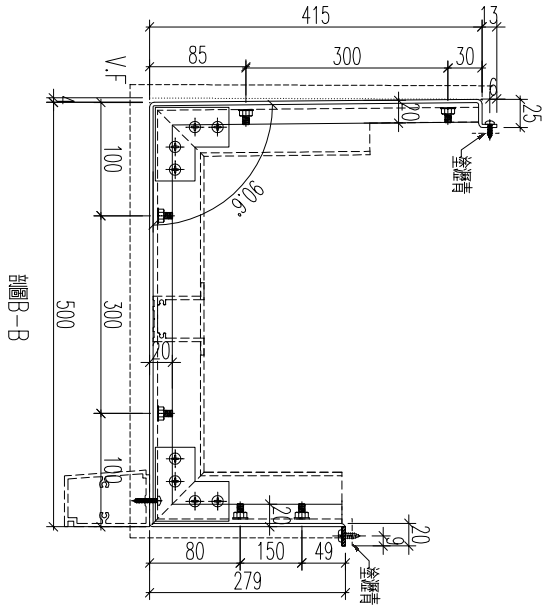

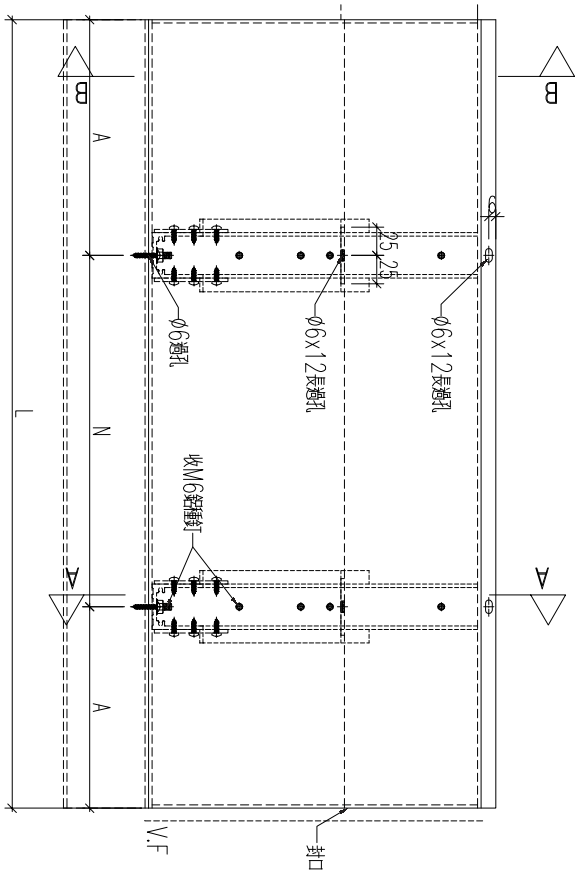

編號	數量	長度L	N	A	裝飾條編號
857-GB5-AP9	1	1453	4x300	126.5	857-GB5-ZS9
857-GB7-AP3	1	1395	4x300	97.5	857-GB7-ZS3
857-GB8-AP6	1	1420	4x300	110	857-GB8-ZS6

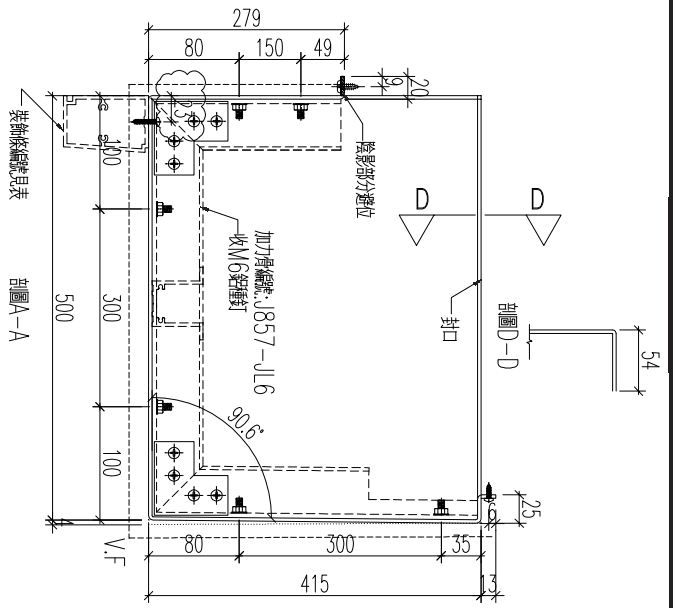


名稱	鋁板加工圖	制圖	黃漢卿	2022.12.2	修改			
材料	3mm厚鋁板	復核	王禮秋	2022.12.2	日期			
顏色	銅色(AL1)	批准			圖號	857-GB5-AP9		


EG－DWG3


美特鋁質 有限公司
MIDI Aluminium Fabricator Ltd.

工程號	J857	地盤	啓鴻6552

編號	數量	長度L	N	A	裝飾條編號
857-GB6-AP16	1	1395	4x300	97.5	857-GB6-ZS16
857-GB8-AP4	1	1420	4x300	110	857-GB8-ZS4
857-GB9-AP12	1	1145	3x300	122.5	857-GB9-ZS12

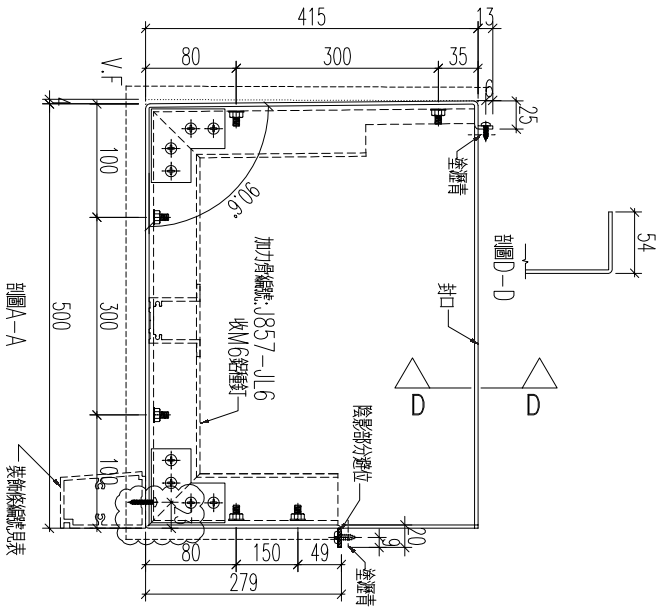

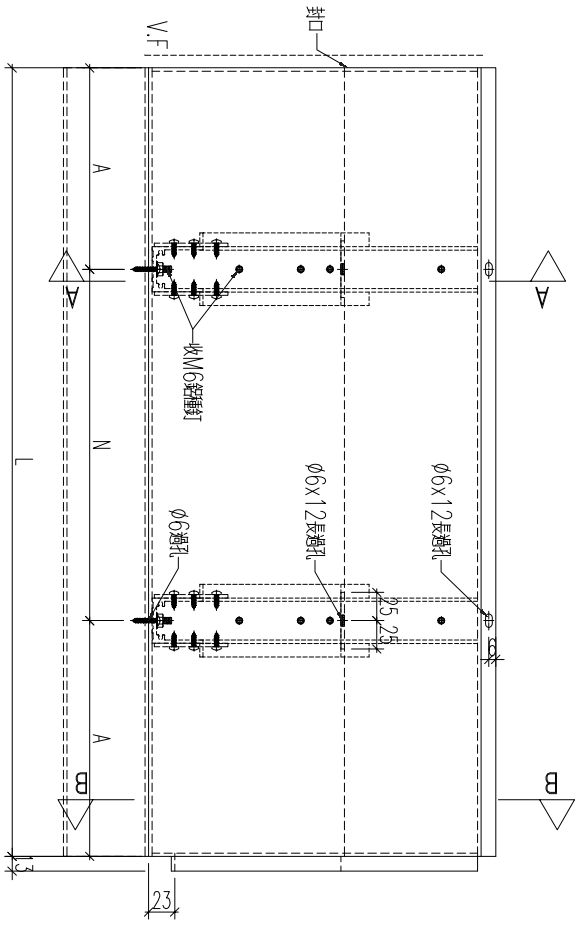

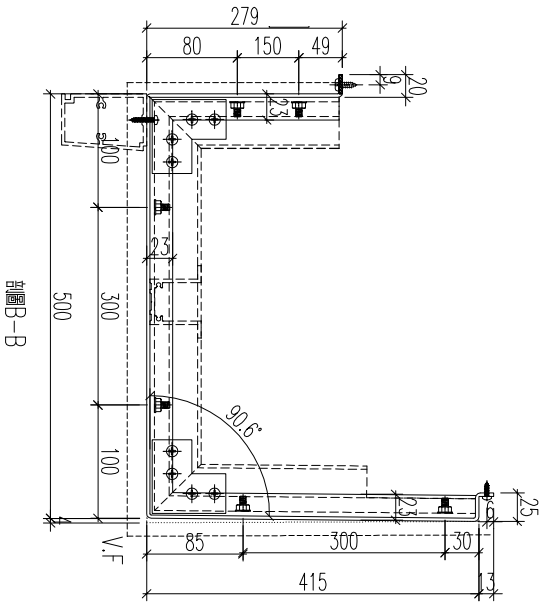


名稱	鋁板加工圖	制圖	黃漢卿	2022.12.2	修改			
材料	3mm厚鋁板	復核	王禮秋	2022.12.2	日期			
顏色	銅色(AL1)	批准			圖號	857-GB6-AP16		


EG－DWG3


美特鋁質 有限公司
MIDI Aluminium Fabricator Ltd.

工程號	J857	地盤	啓鴻6552

編號	數量	長度L	N	A	裝飾條編號
857-GB5-AP4	6	1490	5x275	57.5	857-GB5-ZS4
857-GB5-AP8	6	1490	5x275	57.5	857-GB5-ZS8
857-GB6-AP17	5	1490	5x275	57.5	857-GB6-ZS17
857-GB7-AP2	5	1490	5x275	57.5	857-GB7-ZS2
857-GB8-AP5	10	1490	5x275	57.5	857-GB8-ZS5
857-GB9-AP13	4	1490	5x275	57.5	857-GB9-ZS13
857-GB9-AP17	5	1490	5x275	57.5	857-GB9-ZS17

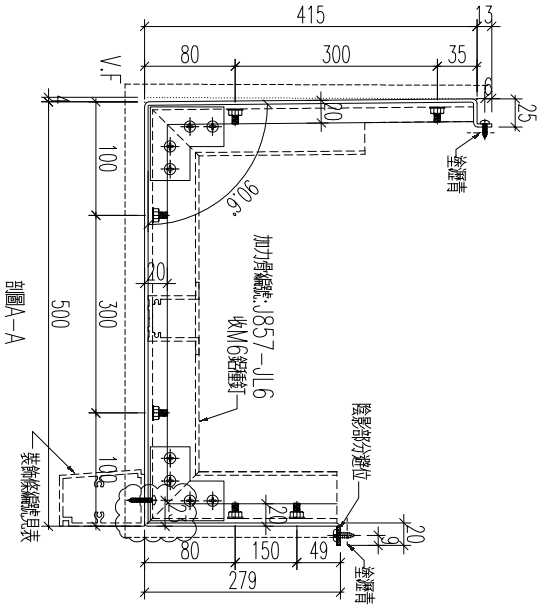

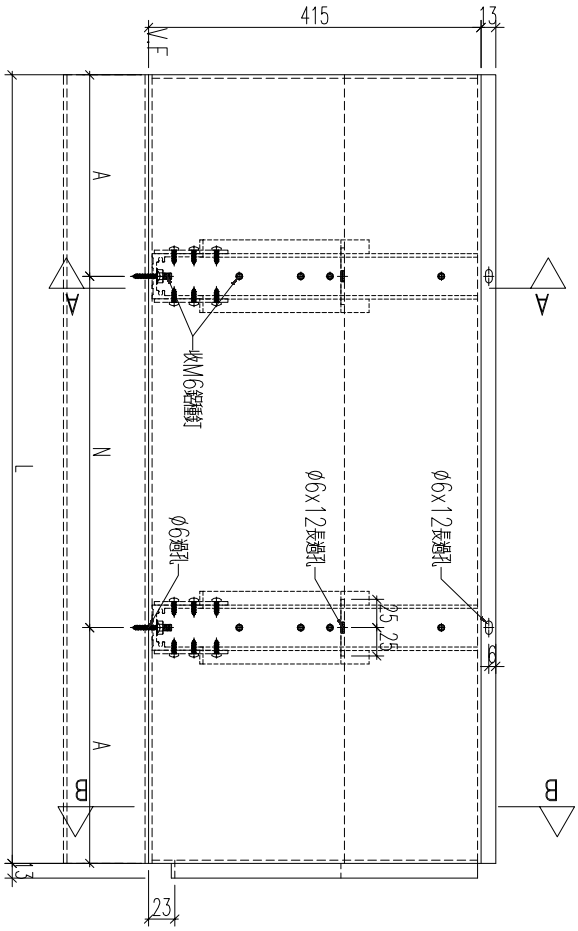

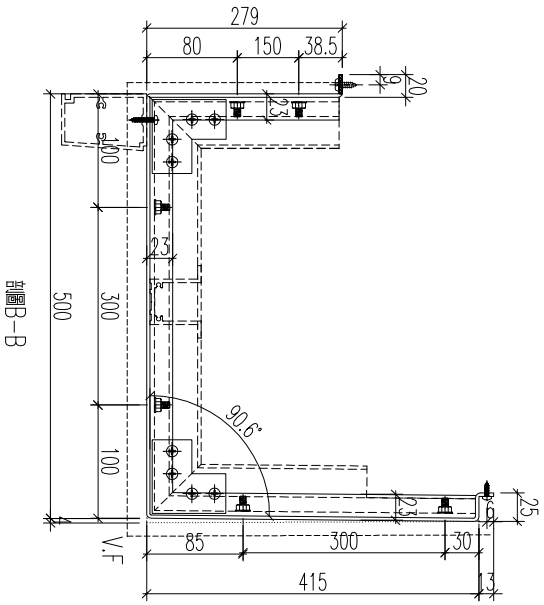



名稱	鋁板加工圖	制圖	黃漢卿	2022.12.2	修改	A		
材料	3mm厚鋁板	復核	王禮秋	2022.12.2	日期	2.23		
顏色	銅色(AL1)	批准			圖號	857-GB5-AP4		


EG－DWG3

美特鋁質 有限公司
MIDI Aluminium Fabricator Ltd.

工程號	J857	地盤	啓鴻6552

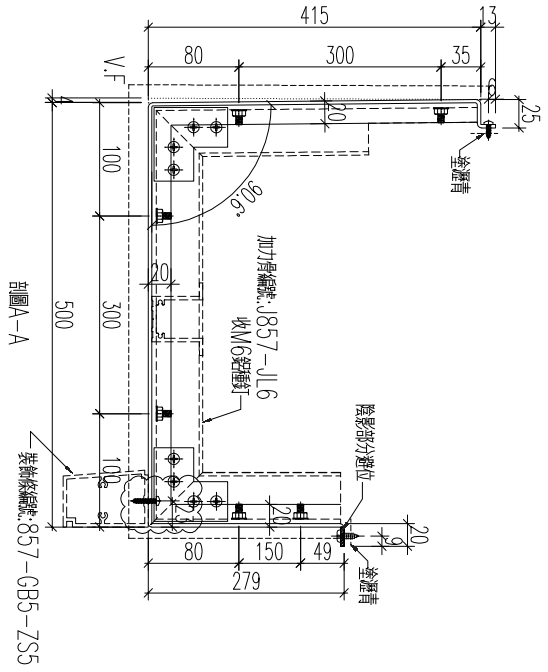

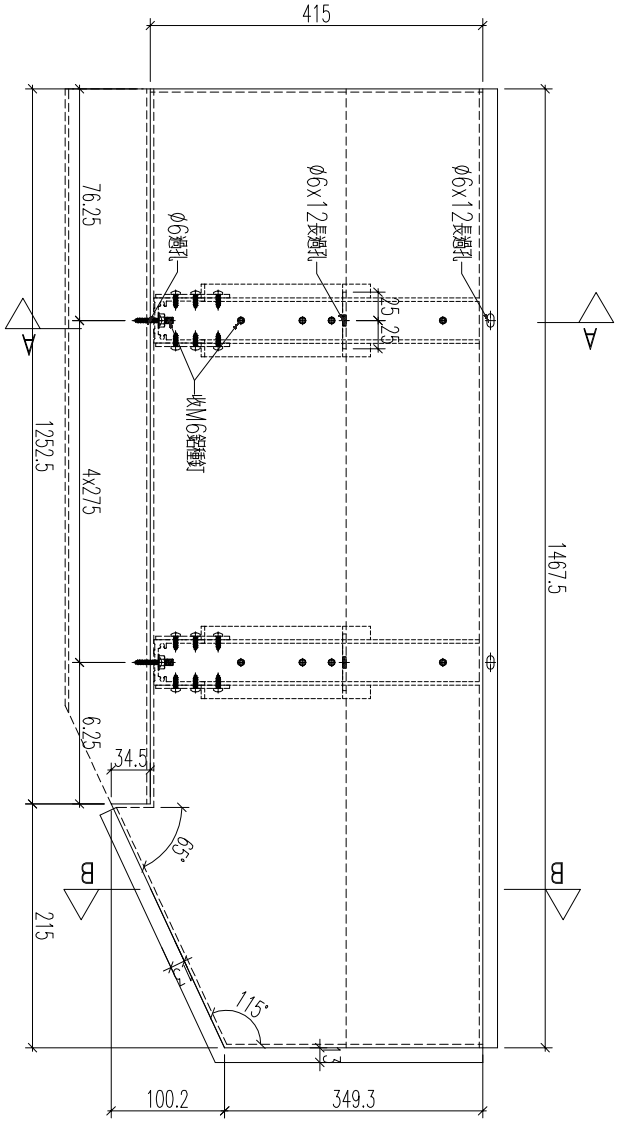

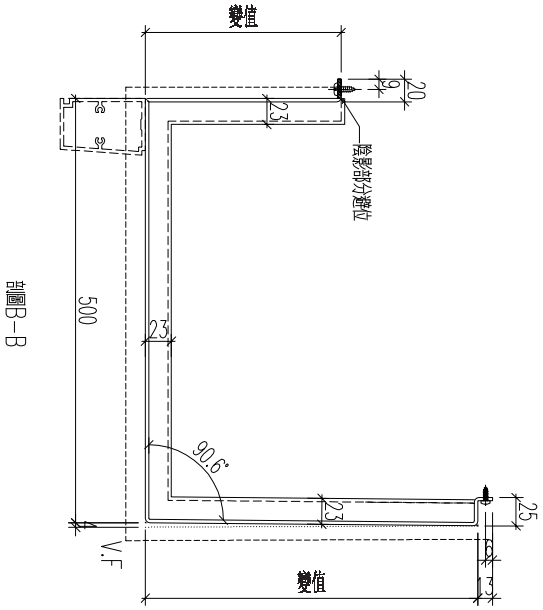


加工數量：1支


名稱	鋁板加工圖	制圖	黃漢卿	2022.12.2	修改	A		
材料	3mm厚鋁板	復核	王禮秋	2022.12.2	日期	2.23		
顏色	銅色(AL1)	批准			圖號	857-GB5-AP5		


EG－DWG3

美特鋁質 有限公司
MIDI Aluminium Fabricator Ltd.

工程號	J857	地盤	啓鴻6552

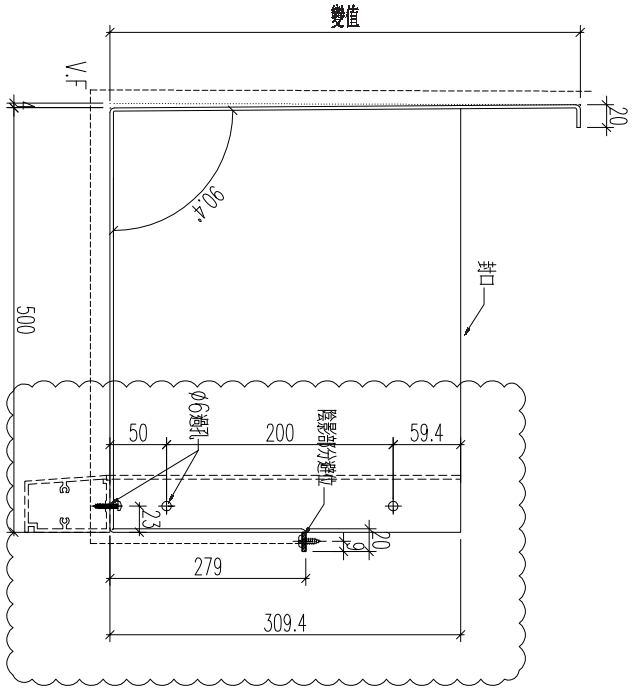

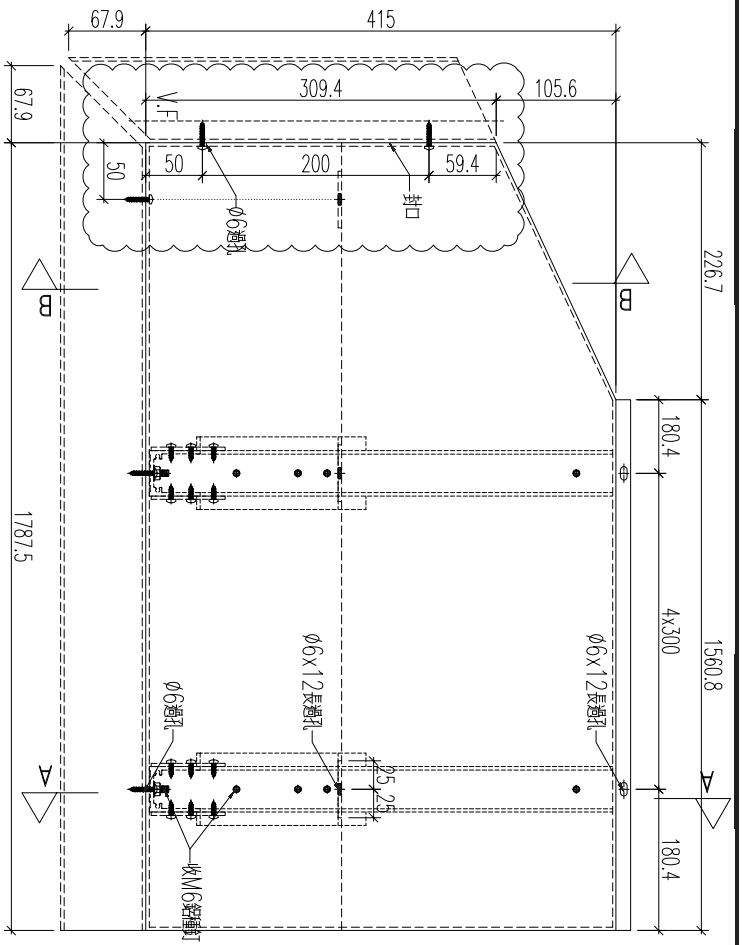

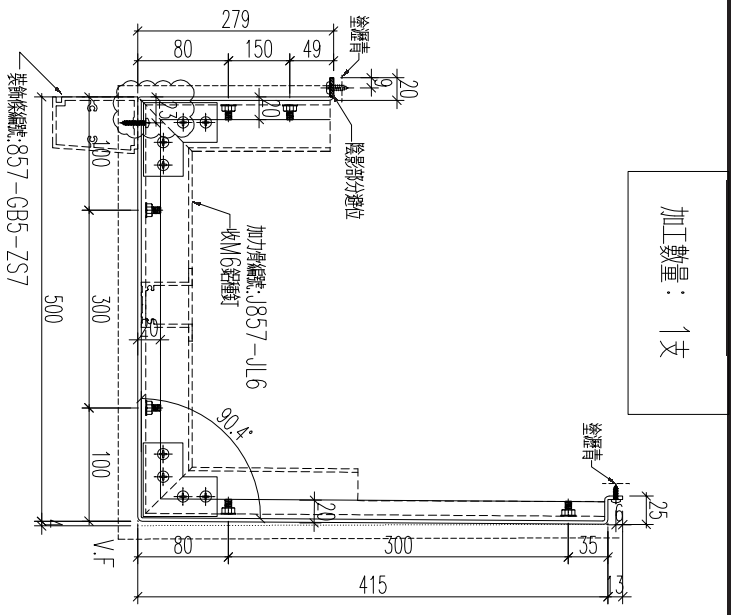


加工數量： 1支

名稱	鋁板加工圖	制圖	黃漢卿	2022.12.2	修改	A		
材料	3mm厚鋁板	復核	王禮秋	2022.12.2	日期	2.23		
顏色	銅色(AL1)	批准			圖號	857-GB5-AP7		


EG－DWG3

美特鋁質 有限公司
MIDI Aluminium Fabricator Ltd.

工程號	J857	地盤	啓鴻6552

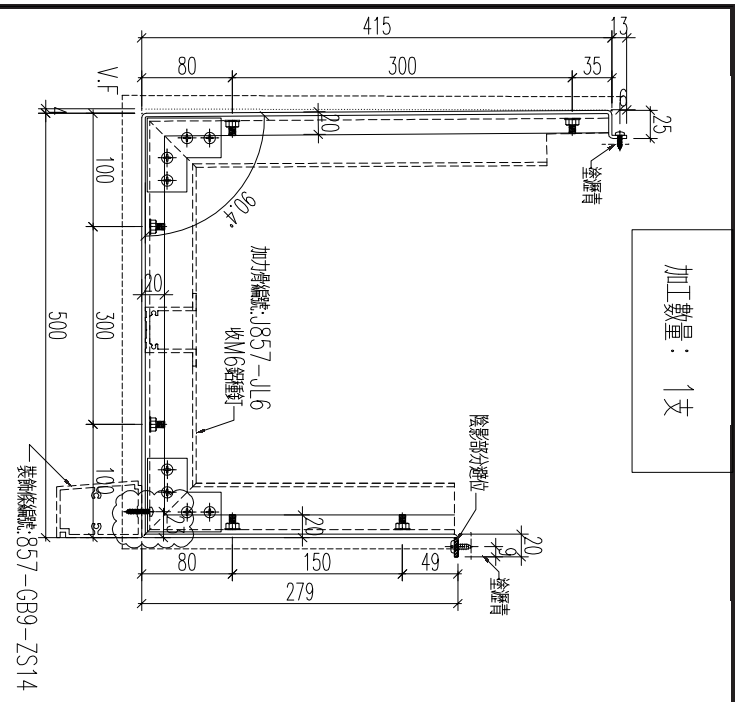

加工數量： 1支

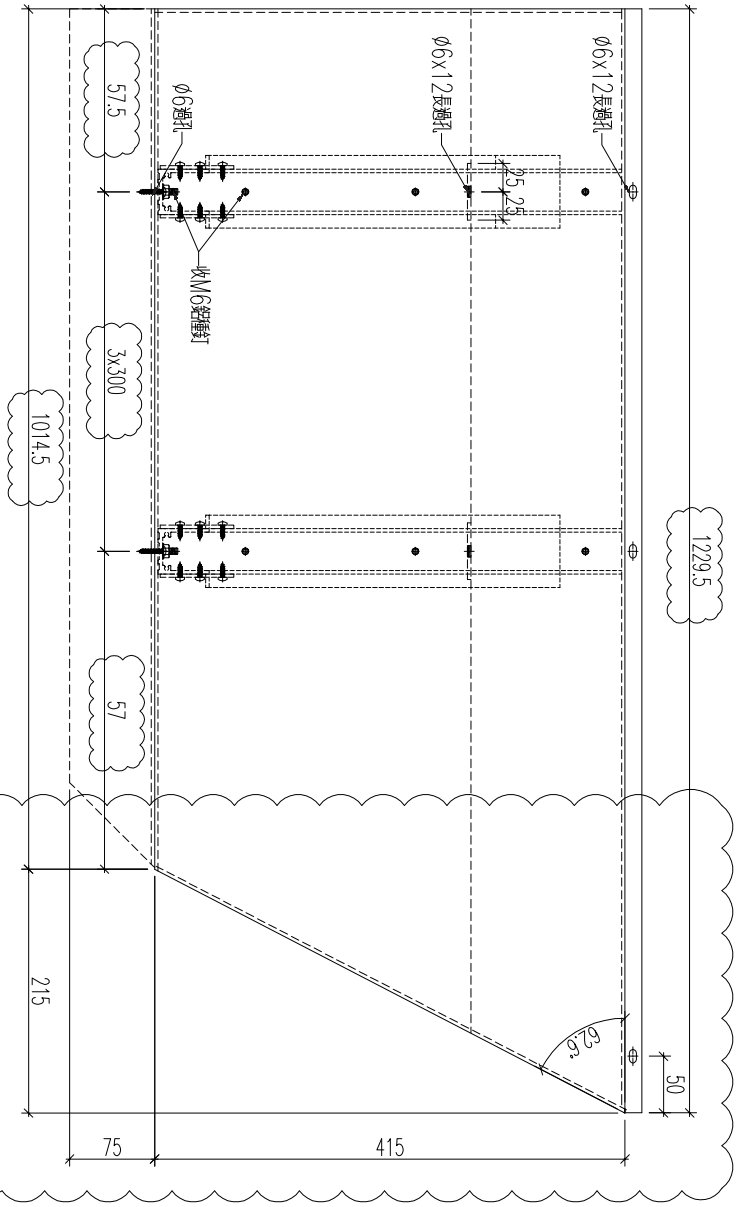


名稱	鋁板加工圖	制圖	黃漢卿	2022.12.2	修改	A		
材料	3mm厚鋁板	復核	王禮秋	2022.12.2	日期	2.23		
顏色	銅色(AL1)	批准			圖號	857－GB9－AP14		

EG－DWG3

美特鋁質 有限公司
MIDI Aluminium Fabricator Ltd.

工程號	J857	地盤	啓鴻6552

加工數量： 1支

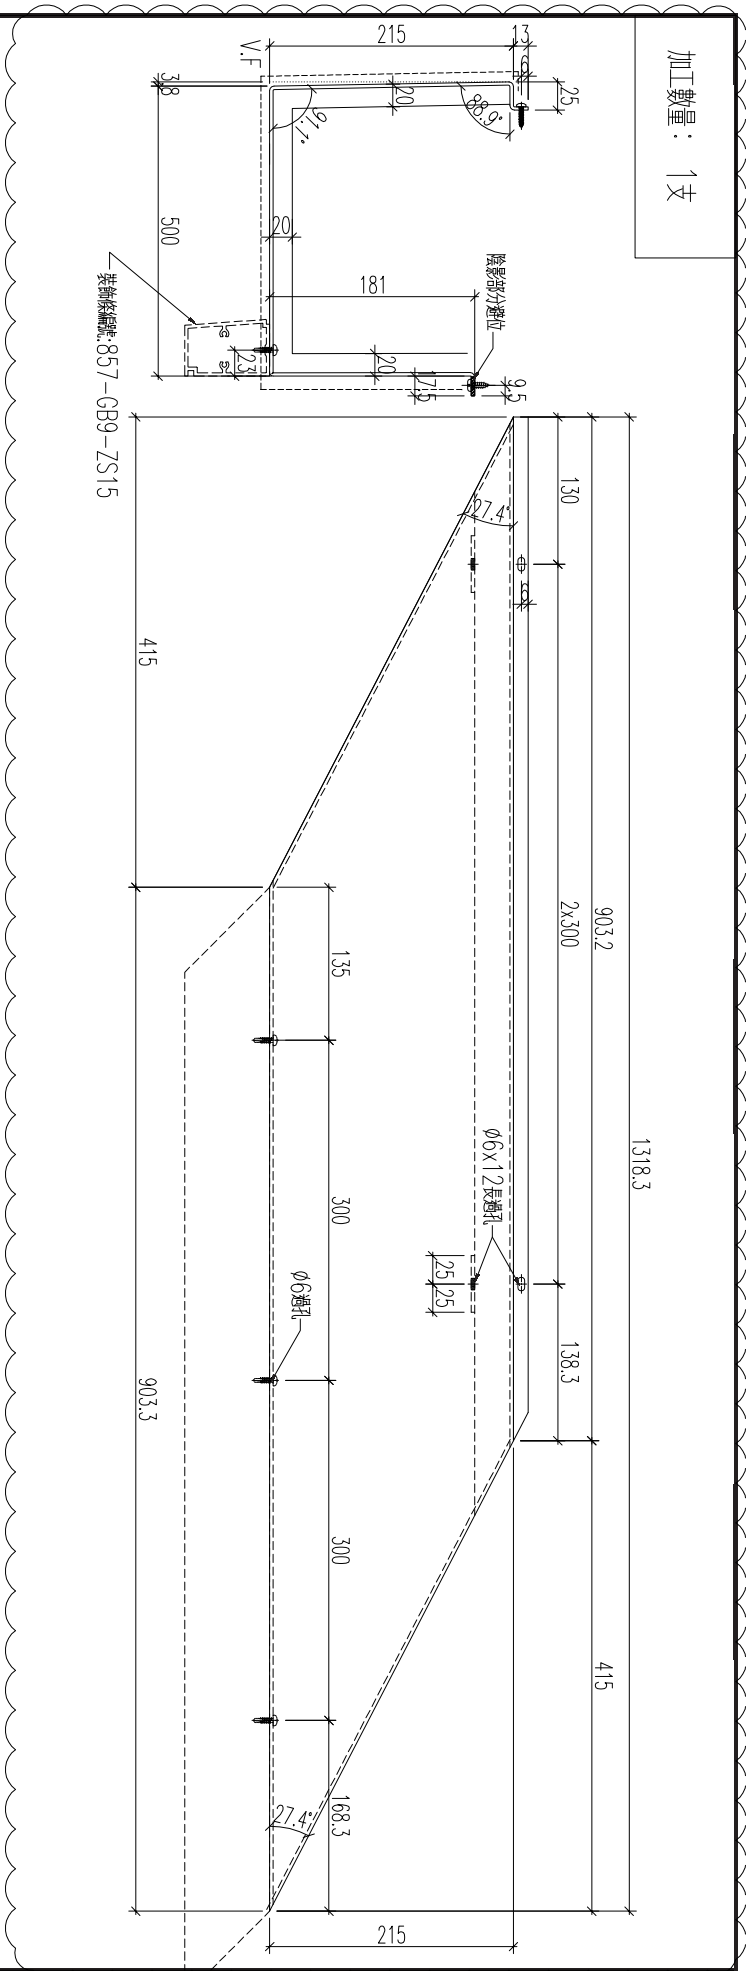



名稱	鋁板加工圖	制圖	黃漢卿	2022.12.2	修改	A		
材料	3mm厚鋁板	復核	王禮秋	2022.12.2	日期	2.23		
顏色	銅色(AL1)	批准			圖號	857-GB9-AP15		

EG－DWG3

美特鋁質 有限公司
MIDI Aluminium Fabricator Ltd.

工程號	J857	地盤	啓鴻6552

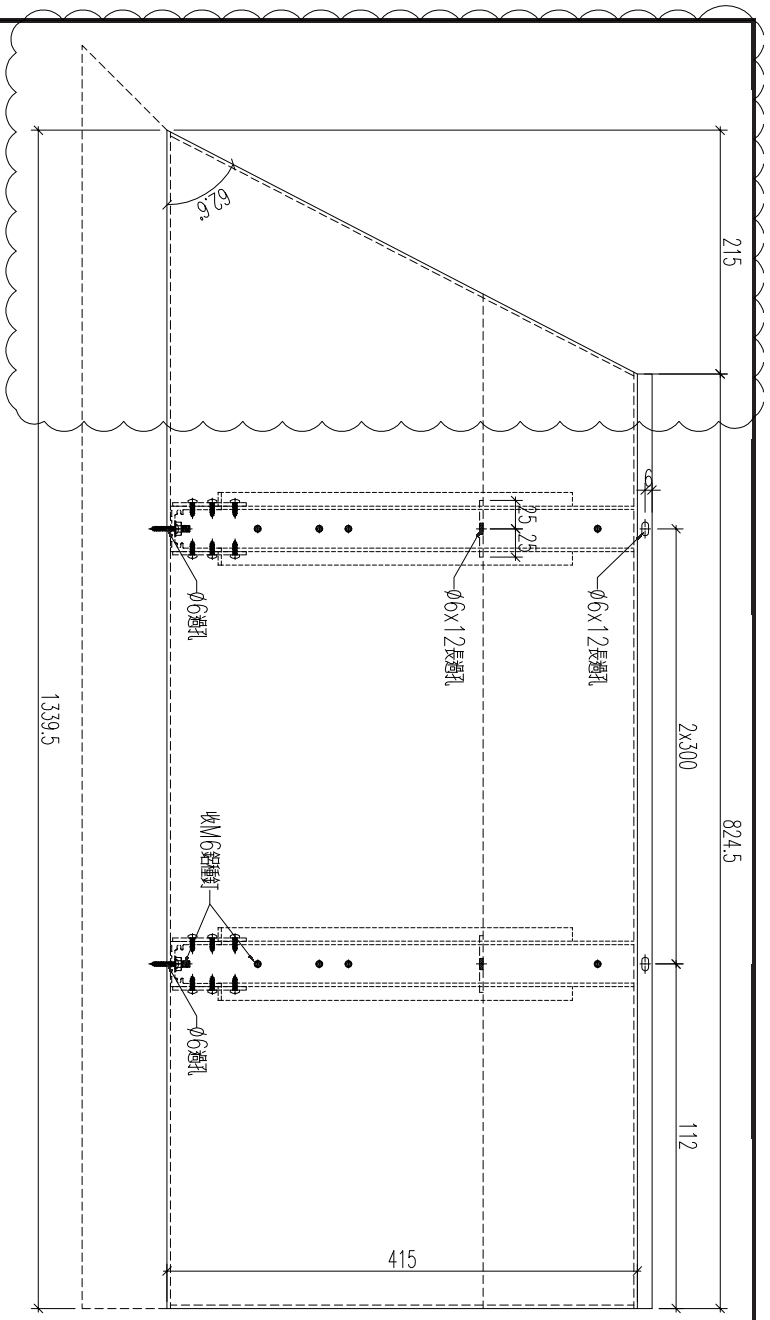

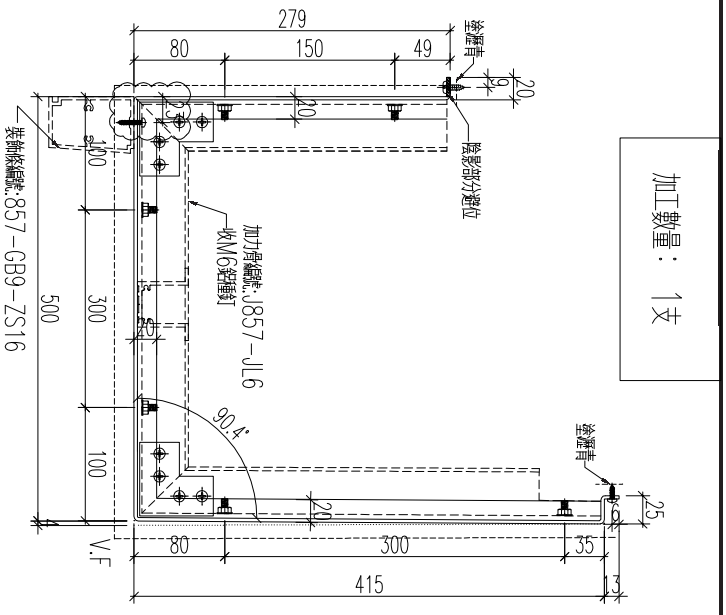


加工數量： 1支


名稱	鋁板加工圖	制圖	黃漢卿	2022.12.2	修改	A		
材料	3mm厚鋁板	復核	王禮秋	2022.12.2	日期	2.23		
顏色	銅色(AL1)	批准			圖號	857－GB9－AP16		


EG－DWG3

美特鋁質 有限公司
MIDI Aluminium Fabricator Ltd.

工程號	J857	地盤	啓鴻6552

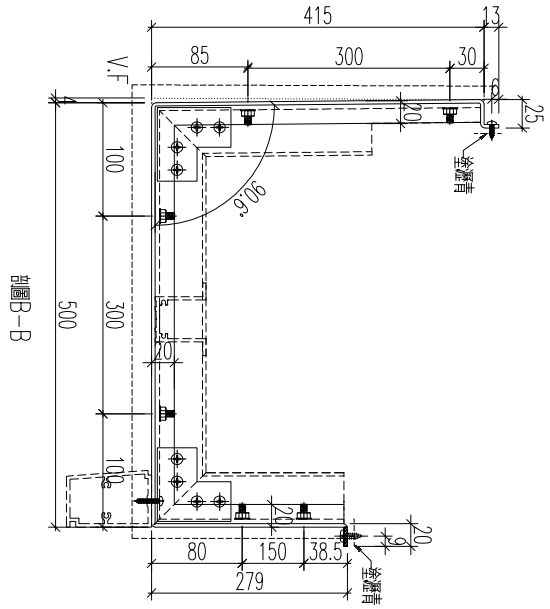

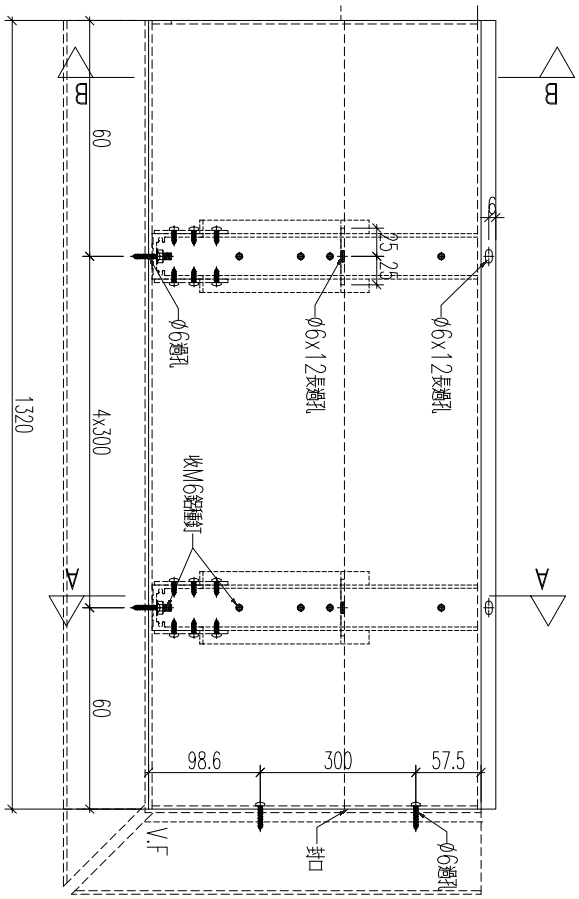

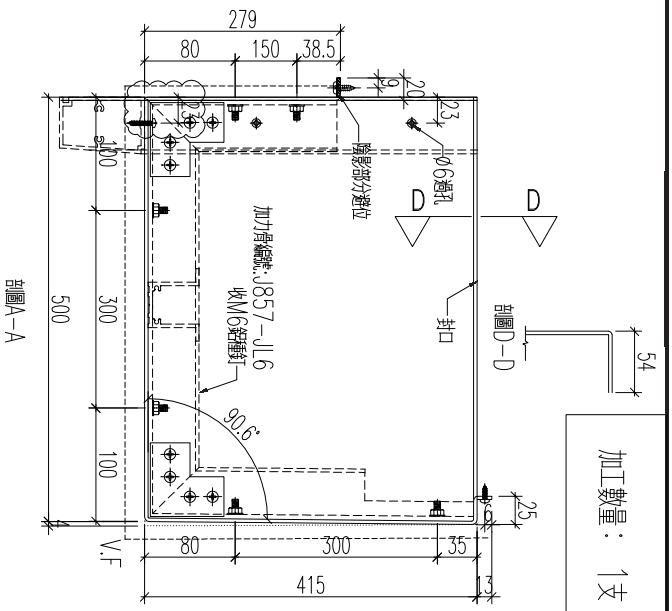


加工數量：1支


名稱	鋁板加工圖	制圖	黃漢卿	2022.12.2	修改	A		
材料	3mm厚鋁板	復核	王禮秋	2022.12.2	日期	2.23		
顏色	銅色(AL1)	批准			圖號	857－GB9－AP18		


EG－DWG3

美特鋁質 有限公司
MIDI Aluminium Fabricator Ltd.

工程號	J857	地盤	啓鴻6552

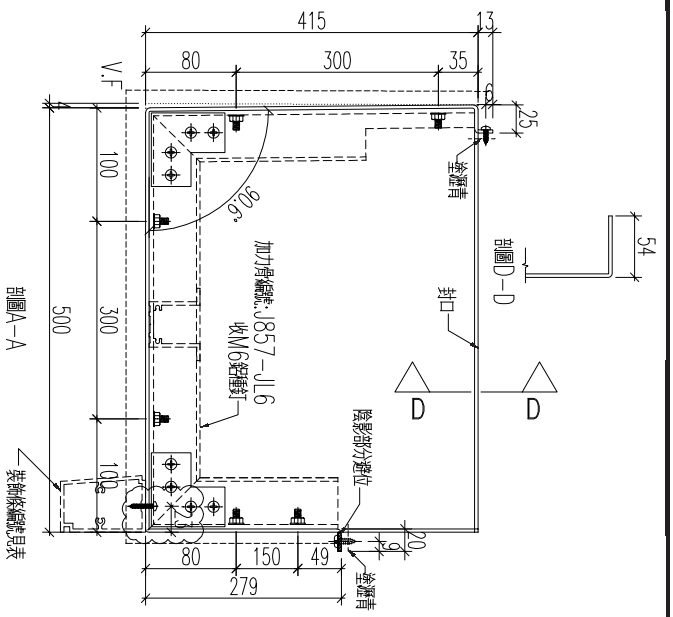

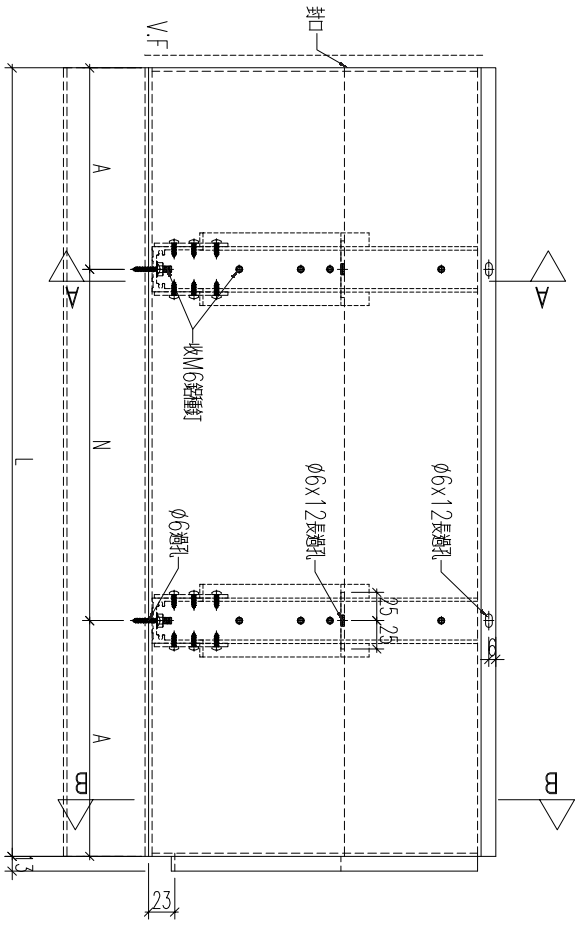

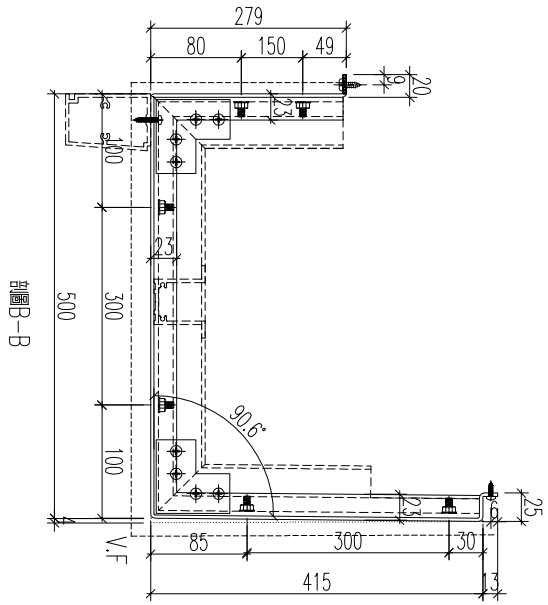


編號	數量	長度L	N	A	裝飾條編號
857－TM－AP1	4	1405	4x300	102.5	857－TM－ZS1


名稱	鋁板加工圖	制圖	黃漢卿	2022.12.2	修改	A		
材料	3mm厚鋁板	復核	王禮秋	2022.12.2	日期	2.23		
顏色	銅色(AL1)	批准			圖號	857－TM－AP1		


EG－DWG3

美特鋁質 有限公司
MIDI Aluminium Fabricator Ltd.

工程號	J857	地盤	啓鴻6552

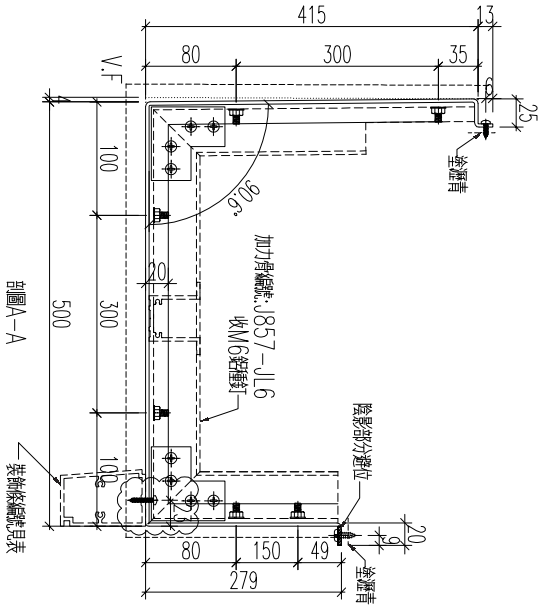

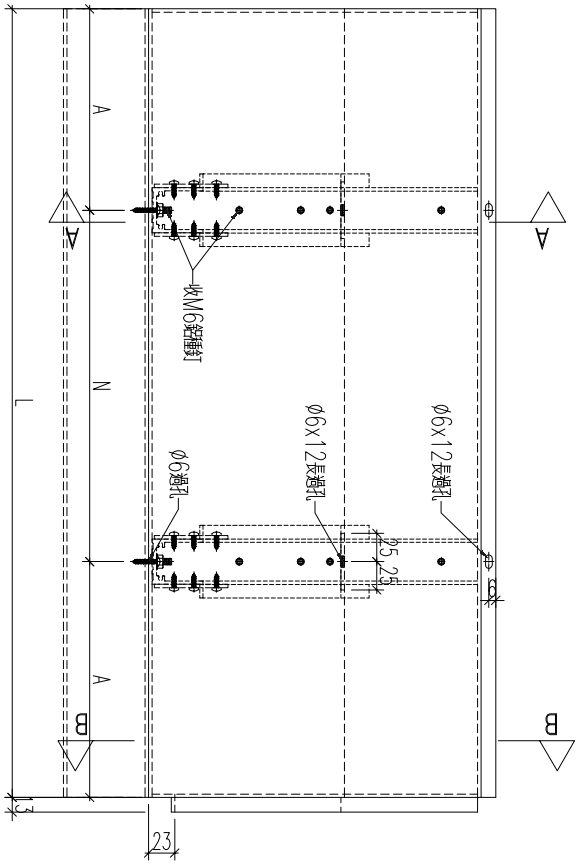

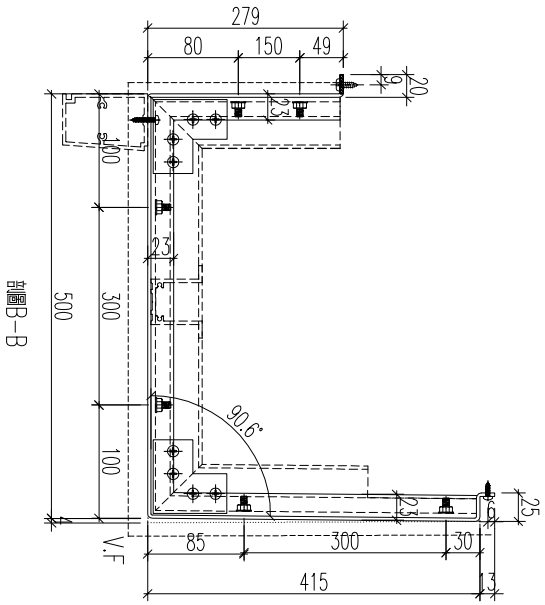


編號	數量	長度L	N	A	裝飾條編號
857-TM-AP2	4	1405	4x300	102.5	857-TM-ZS1


名稱	鋁板加工圖	制圖	黃漢卿	2022.12.2	修改	A		
材料	3mm厚鋁板	復核	王禮秋	2022.12.2	日期	2.23		
顏色	銅色(AL1)	批准			圖號	857-TM-AP2		


EG－DWG3

美特鋁質 有限公司
MIDI Aluminium Fabricator Ltd.

工程號	J857	地盤	啓鴻6552

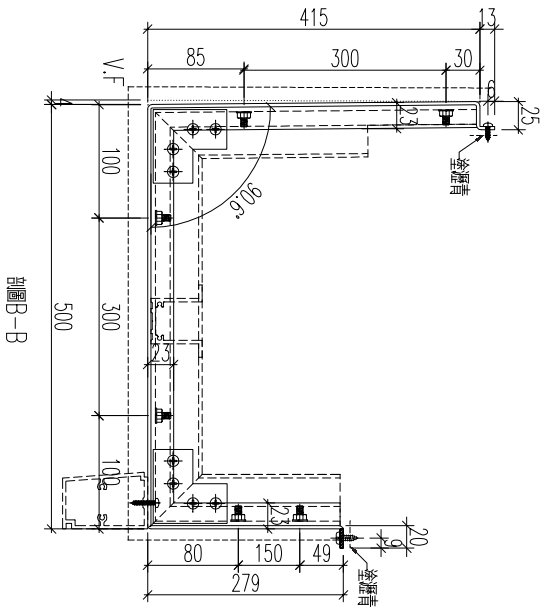

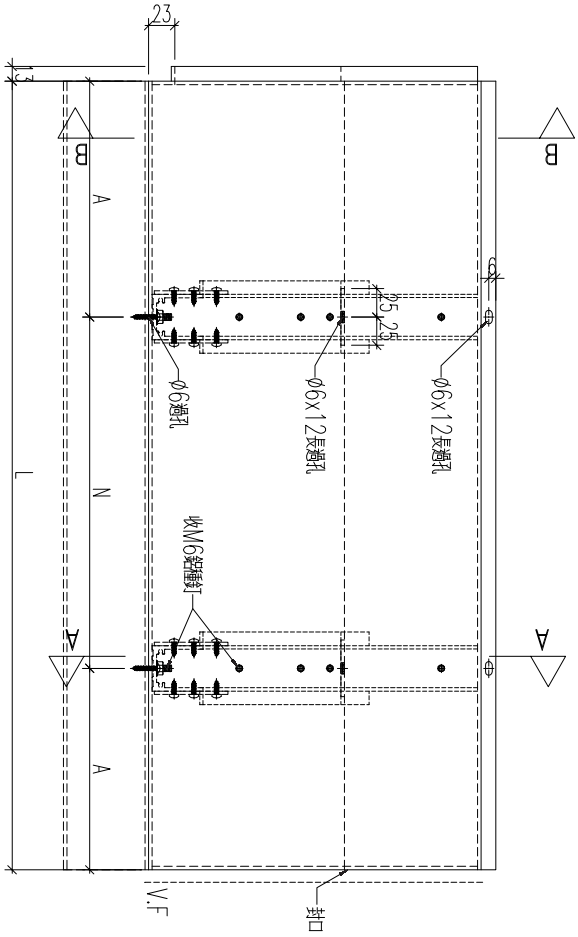

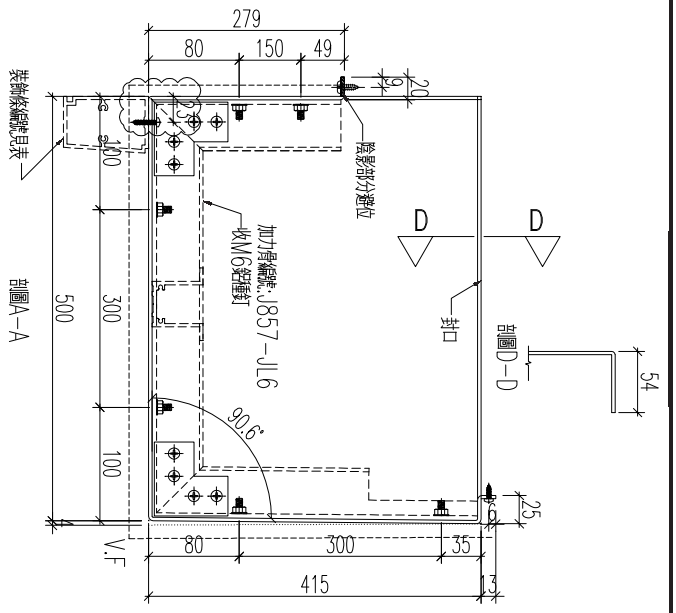

編號		857-TM-AP3
數量		4
長度L		1405
N		4x300
A		102.5
裝飾條編號		857-TM-ZS1


名稱	鋁板加工圖	制圖	黃漢卿	2022.12.2	修改	A		
材料	3mm厚鋁板	復核	王禮秋	2022.12.2	日期	2.23		
顏色	銅色(AL1)	批准			圖號	857-TM-AP3		


EG－DWG3


美特鋁質 有限公司
MIDI Aluminium Fabricator Ltd.

工程號	J857	地盤	啓鴻6552

編號	數量	長度L	N	A
857-GB6-AP16a	1	1395	3x300	247.5
857-GB8-AP4a	1	1420	3x300	260
857-GB9-AP12a	1	1145	2x300	272.5

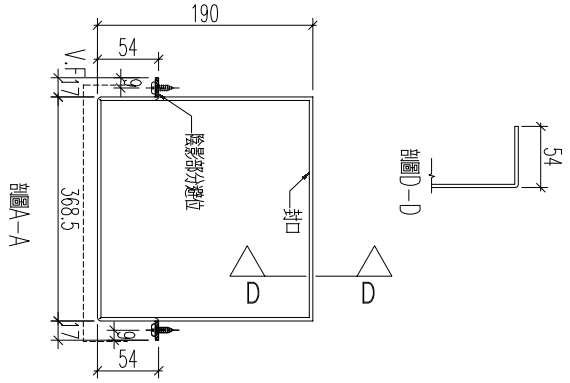

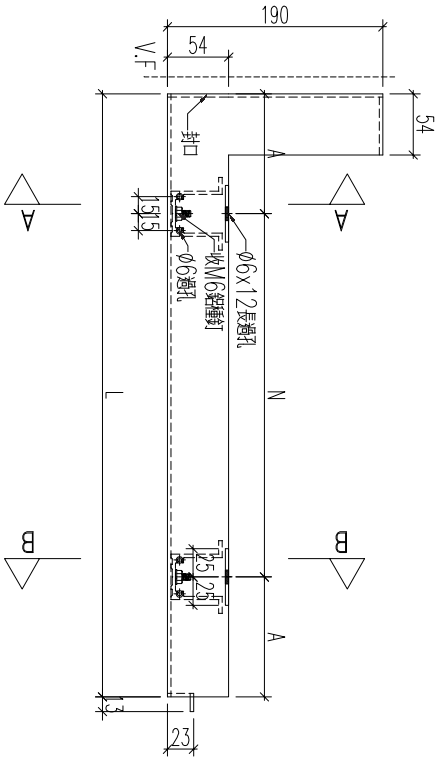

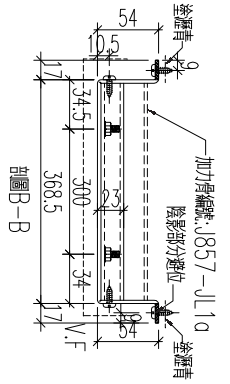



名稱	鋁板加工圖	制圖	黃漢卿	2022.12.2	修改			
材料	3mm厚鋁板	復核	王禮秋	2022.12.2	日期			
顏色	深灰色(AL2)	批准			圖號	857-GB6-AP16a		


EG－DWG3

美特鋁質 有限公司
MIDI Aluminium Fabricator Ltd.

工程號	J857	地盤	啓鴻6552

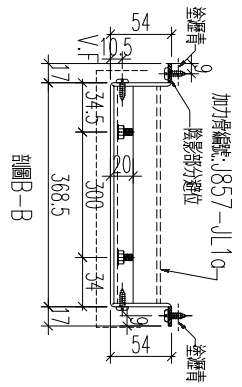

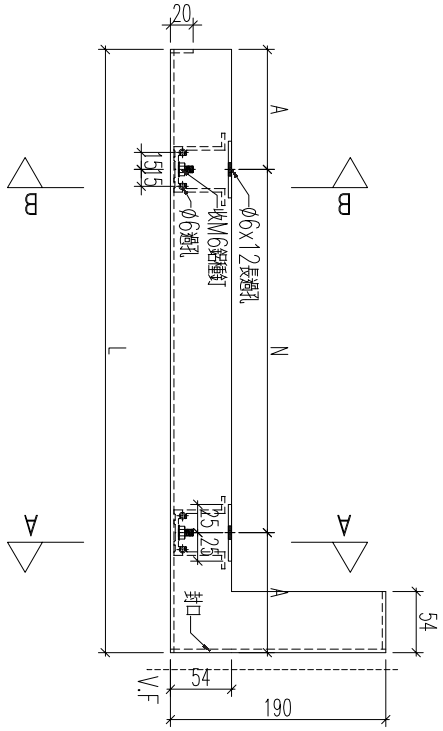

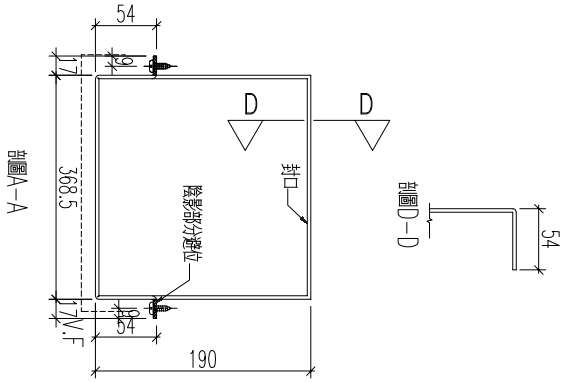

編號	數量	長度L	N	A
857－GB5－AP9a	1	1453	3x300	276.5
857－GB7－AP3a	1	1395	3x300	247.5
857－GB8－AP6a	1	1420	3x300	260


名稱	鋁板加工圖	制圖	黃漢卿	2022.12.2	修改			
材料	3mm厚鋁板	復核	王禮秋	2022.12.2	日期			
顏色	深灰色(AL2)	批准			圖號	857－GB5－AP9a		


EG－DWG3


美特鋁質 有限公司
MIDI Aluminium Fabricator Ltd.

工程號	J857	地盤	啓鴻6552

編號	數量	長度L	N	A
857-GB5-AP3a	1	1767	5x275	196

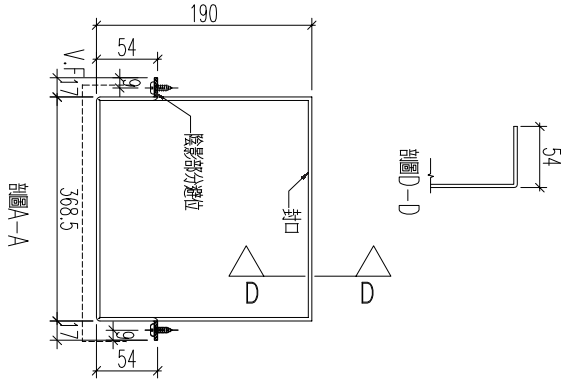

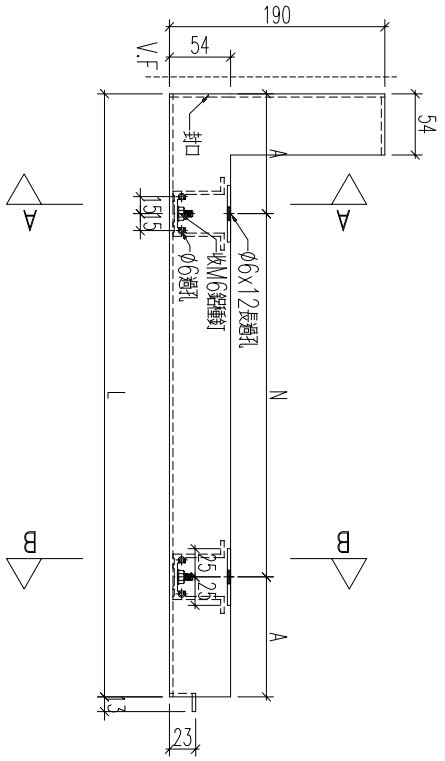

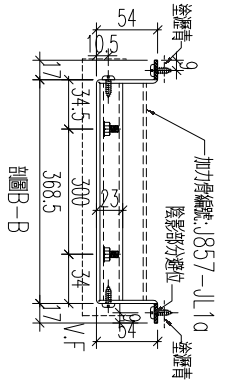


名稱	鋁板加工圖	制圖	黃漢卿	2022.12.2	修改	A		
材料	3mm厚鋁板	復核	王禮秋	2022.12.2	日期	2.23		
顏色	深灰色(AL2)	批准			圖號	857-GB5-AP3a		


EG－DWG3


美特鋁質 有限公司
MIDI Aluminium Fabricator Ltd.

工程號	J857	地盤	啓鴻6552

編號	數量	長度L	N	A	裝飾條編號
857-GB5-AP4a	6	1490	4x275	195	857-GB5-ZS4
857-GB5-AP8a	6	1490	4x275	195	857-GB5-ZS8
857-GB6-AP17a	5	1490	4x275	195	857-GB6-ZS17
857-GB7-AP2a	5	1490	4x275	195	857-GB7-ZS2
857-GB8-AP5a	10	1490	4x275	195	857-GB8-ZS5
857-GB9-AP13a	4	1490	4x275	195	857-GB9-ZS13
857-GB9-AP17a	5	1490	4x275	195	857-GB9-ZS17

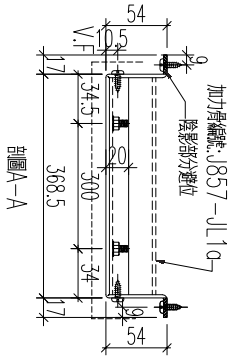

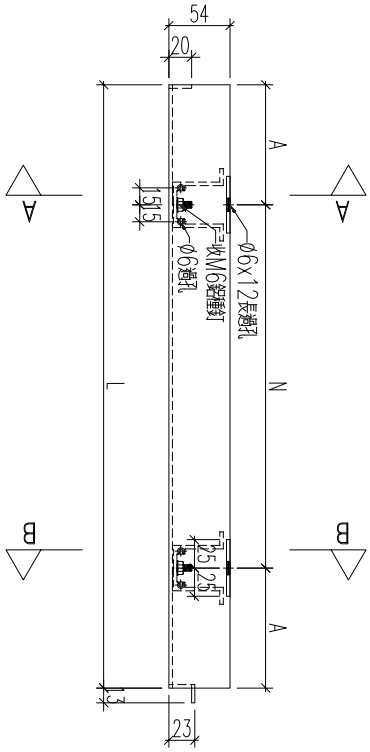

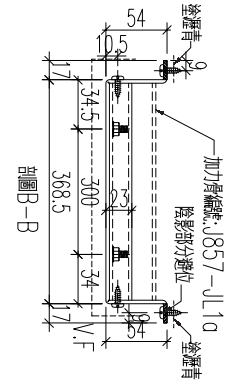



名稱	鋁板加工圖	制圖	黃漢卿	2022.12.2	修改	A		
材料	3mm厚鋁板	復核	王禮秋	2022.12.2	日期	2.23		
顏色	深灰色(AL2)	批准			圖號	857－GB5－AP4a		


EG－DWG3

美特鋁質 有限公司
MIDI Aluminium Fabricator Ltd.

工程號	J857	地盤	啓灣6552

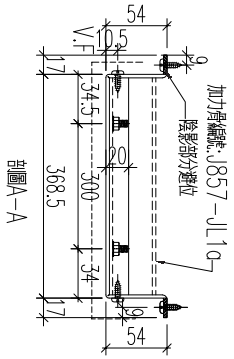

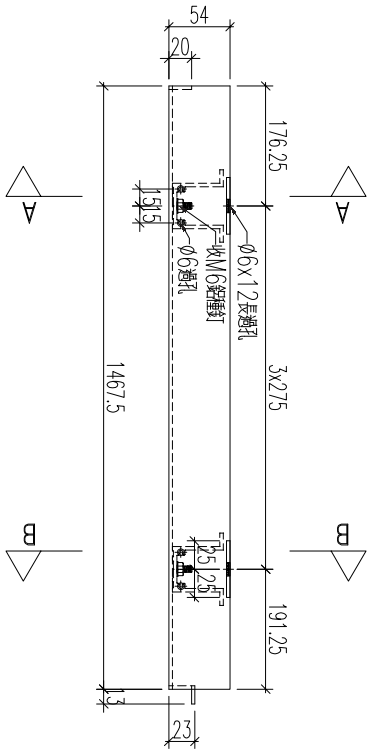

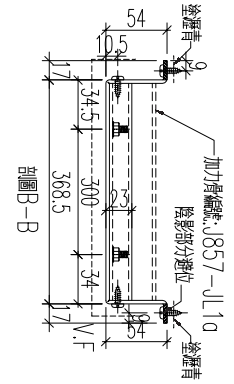


加工數量：1支


名稱	鋁板加工圖	制圖	黃漢卿	2022.12.2	修改			
材料	3mm厚鋁板	復核	王禮秋	2022.12.2	日期			
顏色	深灰色(AL2)	批准			圖號	857－GB5－AP5a		


EG－DWG3

美特鋁質 有限公司
MIDI Aluminium Fabricator Ltd.

工程號	J857	地盤	啓鴻6552

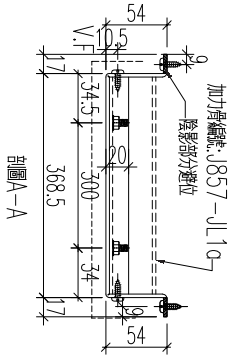

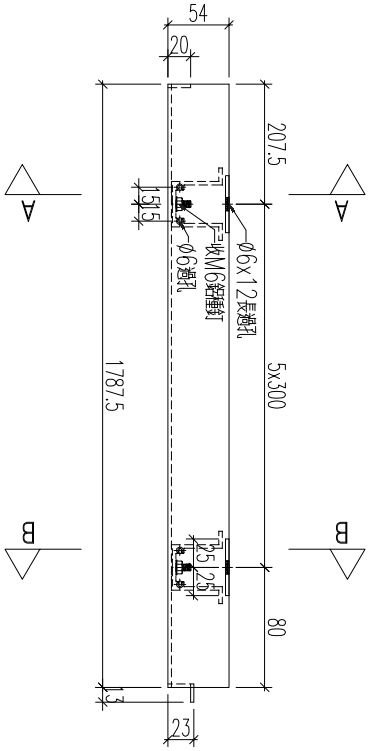

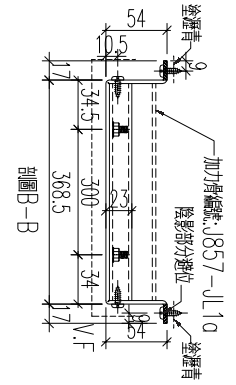


加工數量：1支


名稱	鋁板加工圖	制圖	黃漢卿	2022.12.2	修改			
材料	3mm厚鋁板	復核	王禮秋	2022.12.2	日期			
顏色	深灰色(AL2)	批准			圖號	857－GB5－AP7a		


EG－DWG3

美特鋁質 有限公司
MIDI Aluminium Fabricator Ltd.

工程號	J857	地盤	啓鴻6552

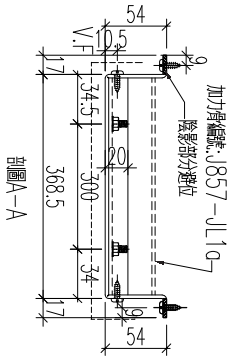

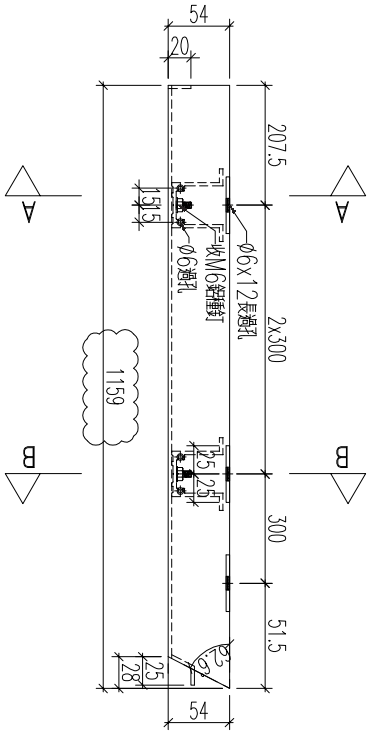

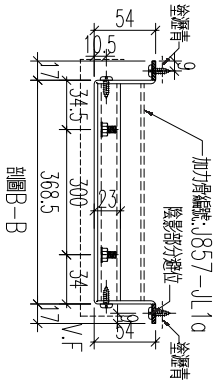


加工數量：1支

名稱	鋁板加工圖	制圖	黃漢卿	2022.12.2	修改	A		
材料	3mm厚鋁板	復核	王禮秋	2022.12.2	日期	2.23		
顏色	深灰色(AL2)	批准			圖號	857-GB9-AP14a		

EG－DWG3

美特鋁質 有限公司
MIDI Aluminium Fabricator Ltd.

工程號	J857	地盤	啓鴻6552

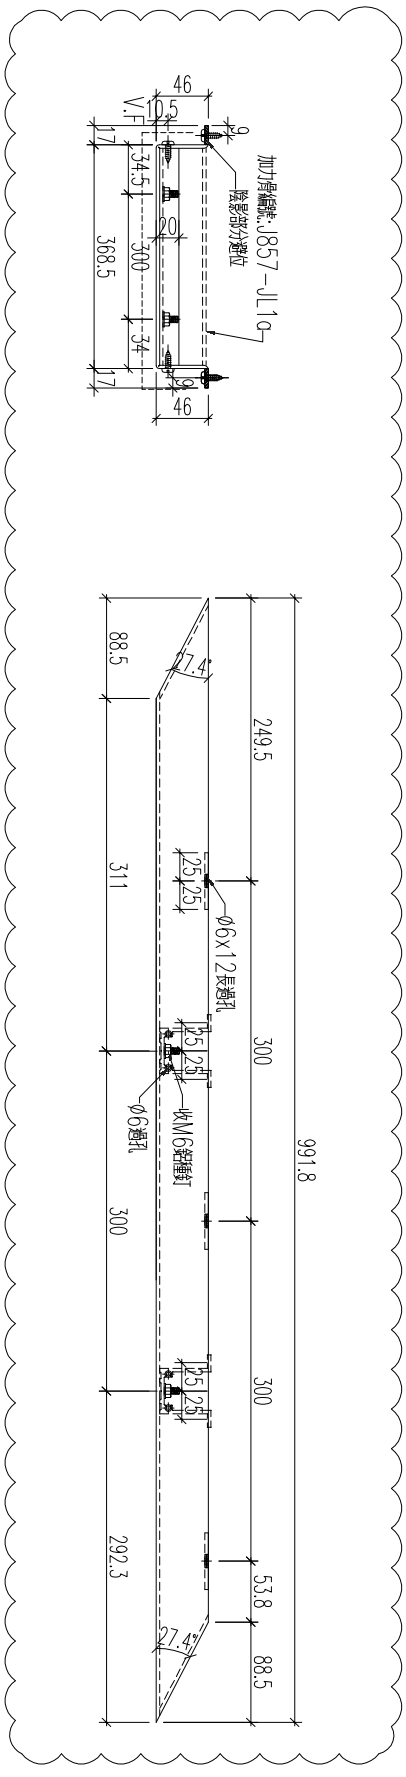


加工數量：1支


名稱	鋁板加工圖	制圖	黃漢卿	2022.12.2	修改	A		
材料	3mm厚鋁板	復核	王禮秋	2022.12.2	日期	2.23		
顏色	深灰色(AL2)	批准			圖號	857－GB9－AP15a		


EG－DWG3

美特鋁質 有限公司
MIDI Aluminium Fabricator Ltd.

工程號	J857	地盤	啓鴻6552

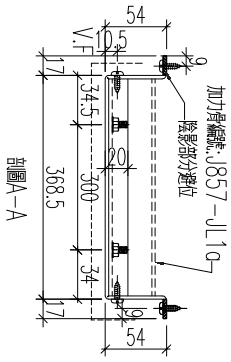

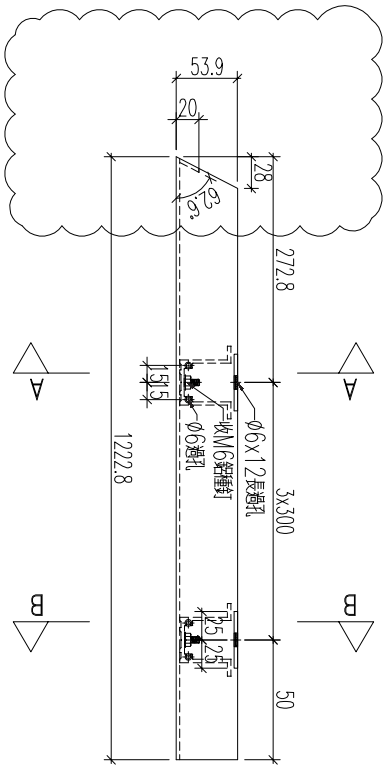

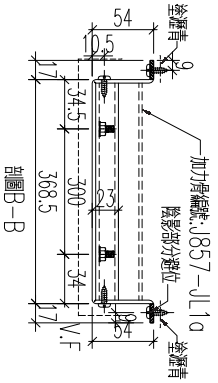



加工數量：1支


名稱	鋁板加工圖	制圖	黃漢卿	2022.12.2	修改	A		
材料	3mm厚鋁板	復核	王禮秋	2022.12.2	日期	2.23		
顏色	深灰色(AL2)	批准			圖號	857－GB9－AP16a		

美特鋁質 有限公司
MIDI Aluminium Fabricator Ltd.

工程號	J857	地盤	啓鴻6552

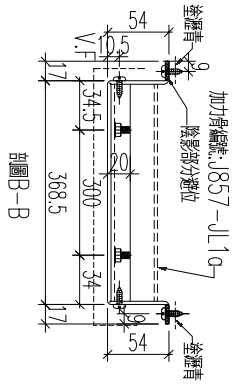

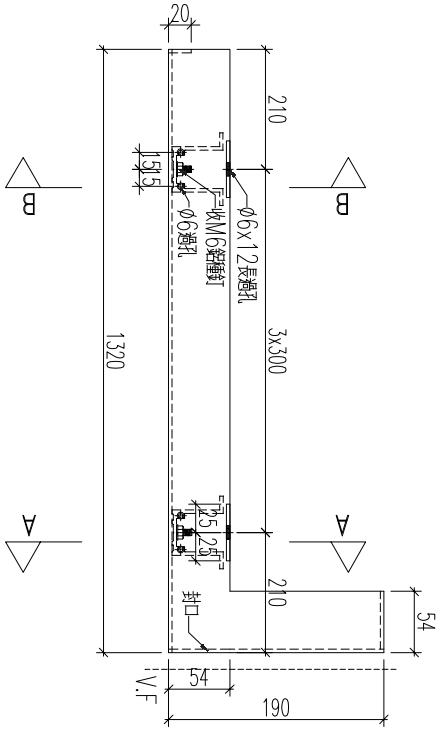

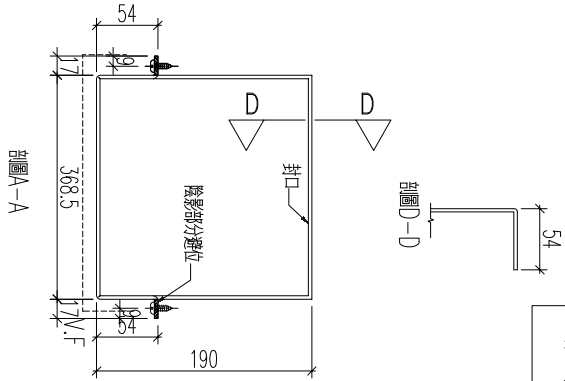


加工數量：1支


名稱	鋁板加工圖	制圖	黃漢卿	2022.12.2	修改			
材料	3mm厚鋁板	復核	王禮秋	2022.12.2	日期			
顏色	深灰色(AL2)	批准			圖號	857-GB9-AP18a		


EG－DWG3

美特鋁質 有限公司
MIDI Aluminium Fabricator Ltd.

工程號	J857	地盤	啓鴻6552

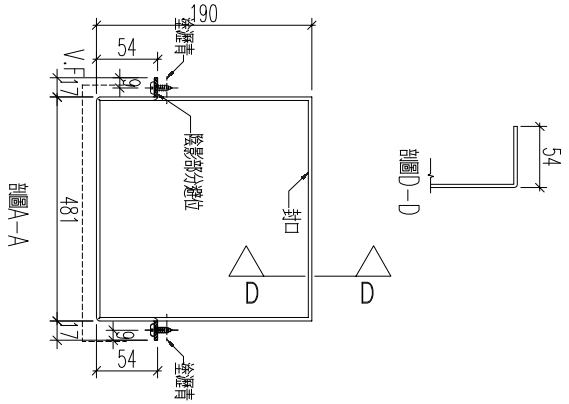

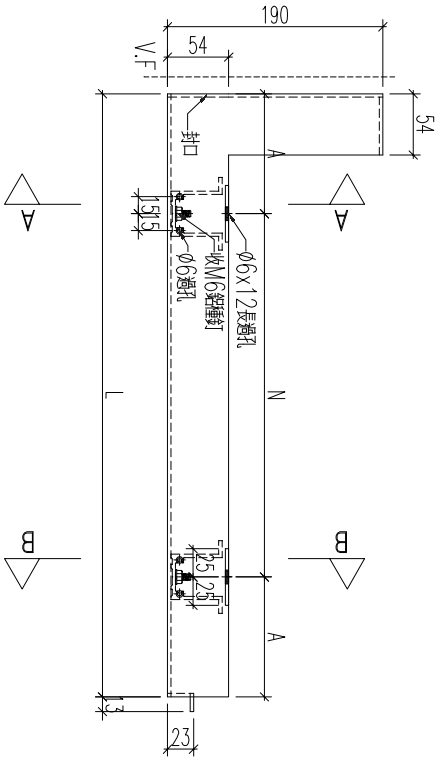

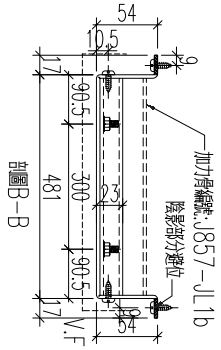


編號	數量	長度L	N	A
857－TM－AP1a	4	1405	3x300	252.5


名稱	鋁板加工圖	制圖	黃漢卿	2022.12.2	修改			
材料	3mm厚鋁板	復核	王禮秋	2022.12.2	日期			
顏色	深灰色(AL2)	批准			圖號	857－TM－AP1a		


EG－DWG3

美特鋁質 有限公司
MIDI Aluminium Fabricator Ltd.

工程號	J857	地盤	啓鴻6552

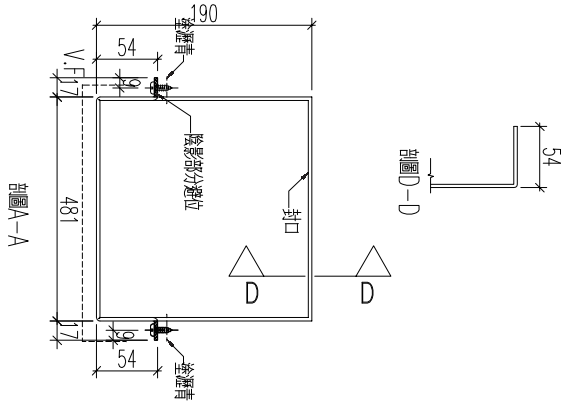

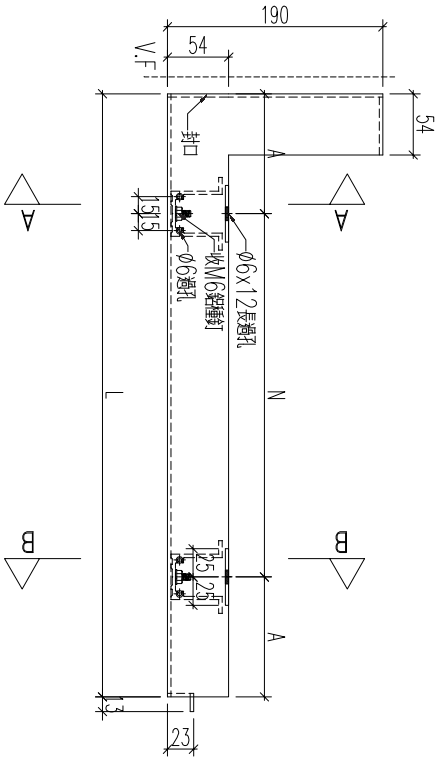

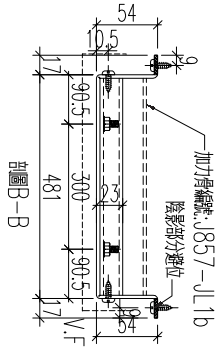


編號	數量	長度L	N	A
857－TM－AP2a	4	1405	3x300	252.5


名稱	鋁板加工圖	制圖	黃漢卿	2022.12.2	修改			
材料	3mm厚鋁板	復核	王禮秋	2022.12.2	日期			
顏色	深灰色(AL2)	批准			圖號	857－TM－AP2a		


EG－DWG3

美特鋁質 有限公司
MIDI Aluminium Fabricator Ltd.

工程號	J857	地盤	啓鴻6552

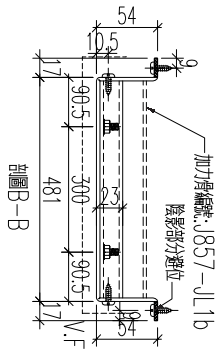

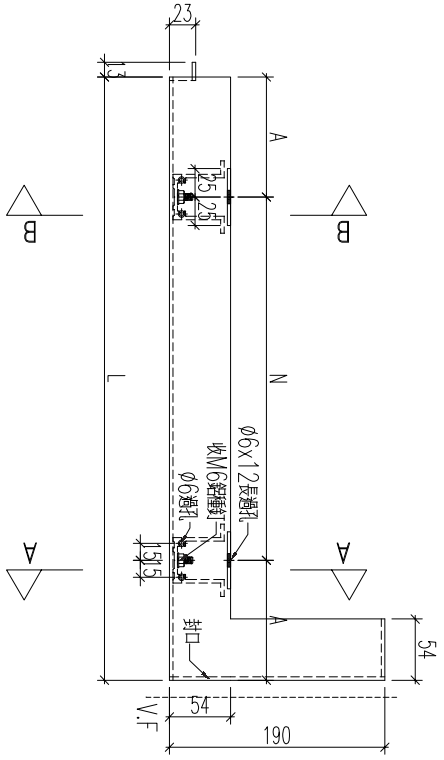

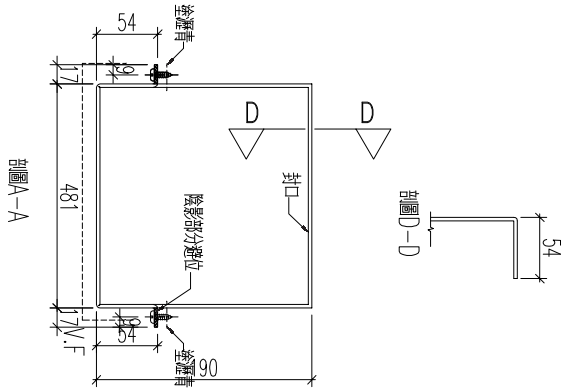

編號	數量	長度L	N	A
857-TM-AP3a	4	1405	3x300	252.5


名稱	鋁板加工圖	制圖	黃漢卿	2022.12.2	修改			
材料	3mm厚鋁板	復核	王禮秋	2022.12.2	日期			
顏色	深灰色(AL2)	批准			圖號	857-TM-AP3a		

EG－DWG3

美特鋁質 有限公司
MIDI Aluminium Fabricator Ltd.

工程號	J857	地盤	啓鴻6552

編號	數量	長度L	N	A
857-TM-AP1b	4			

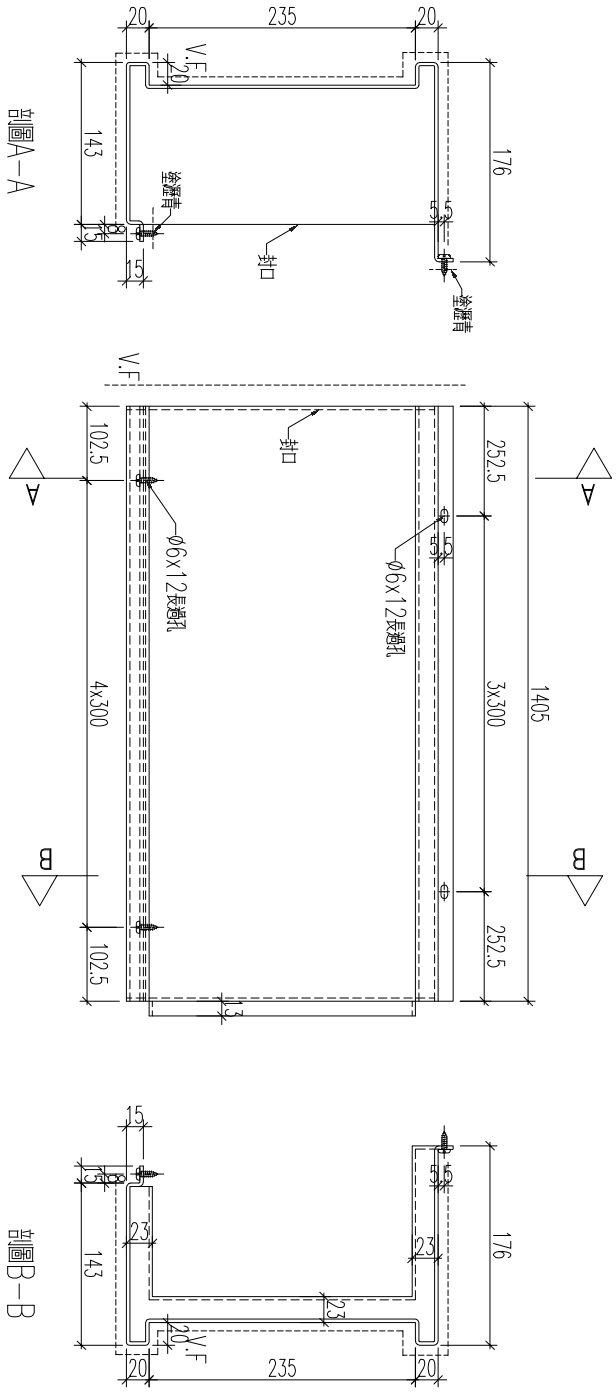


名稱	鋁板加工圖	制圖	黃漢卿	2022.12.2	修改			
材料	3mm厚鋁板	復核	王禮秋	2022.12.2	日期			
顏色	深灰色(AL2)	批准			圖號	857－TM－AP1b		

EG－DWG3

美特鋁質 有限公司
MIDI Aluminium Fabricator Ltd.

工程號	J857	地盤	啓鴻6552

編號	數量	長度L	N	A	裝飾條編號
857-TM-AP2b	4				

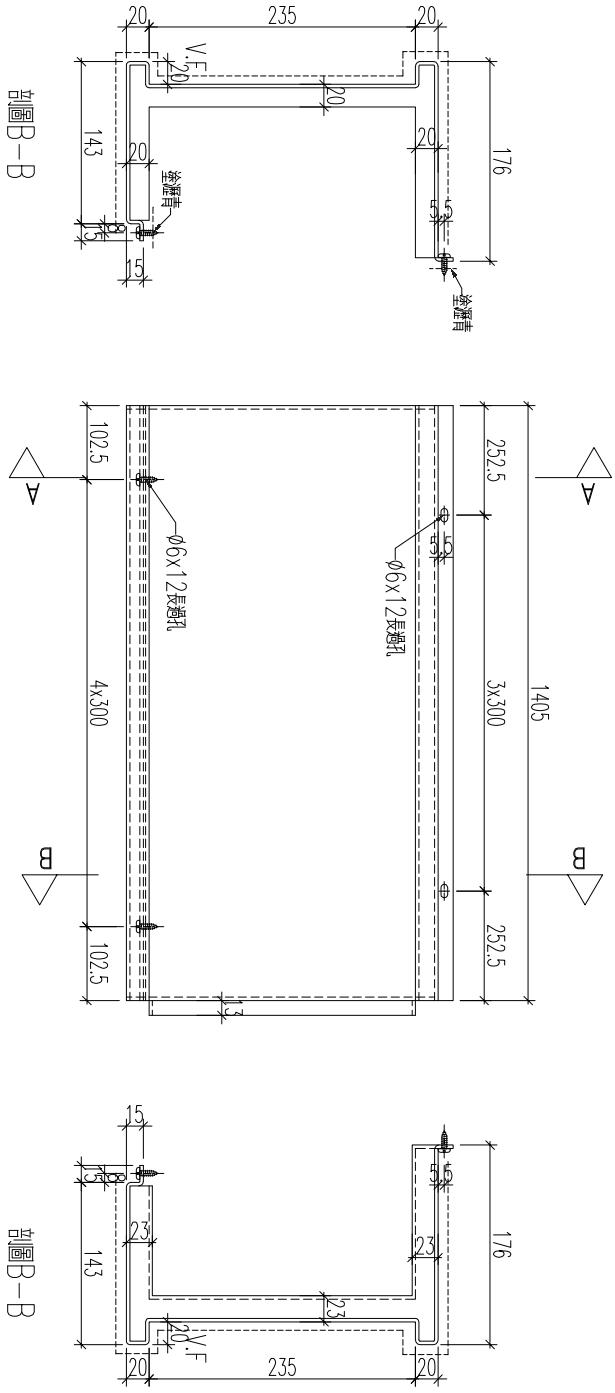


名稱	鋁板加工圖	制圖	黃漢卿	2022.12.2	修改			
材料	3mm厚鋁板	復核	王禮秋	2022.12.2	日期			
顏色	深灰色(AL2)	批准			圖號	857－TM－AP2b		

EG－DWG3

美特鋁質 有限公司
MIDI Aluminium Fabricator Ltd.

工程號	J857	地盤	啓鴻6552

編號	數量	長度L	N	A
857-TM-AP3b	4			

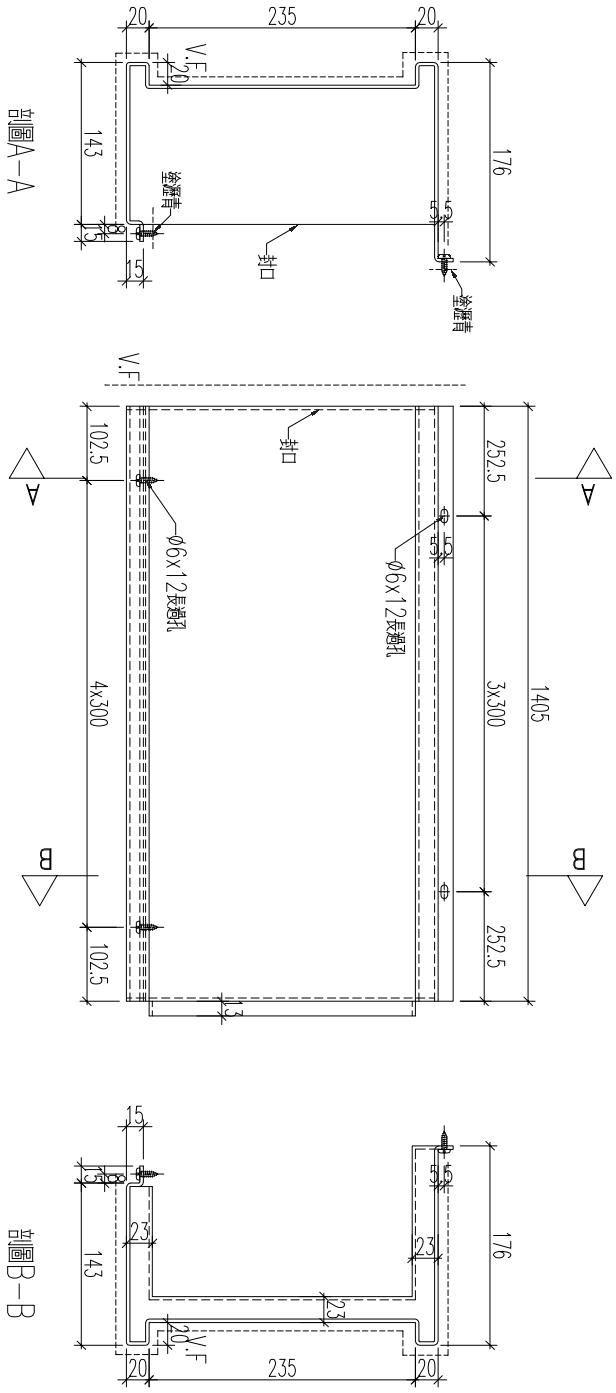


名稱	鋁板加工圖	制圖	黃漢卿	2022.12.2	修改			
材料	3mm厚鋁板	復核	王禮秋	2022.12.2	日期			
顏色	深灰色(AL2)	批准			圖號	857－TM－AP3b		


EG－DWG3

美特鋁質 有限公司
MIDI Aluminium Fabricator Ltd.

工程號	J857	地盤	啓鴻6552

編號	數量	長度L	N	A	
857-TM-AP1c	12				

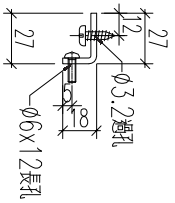

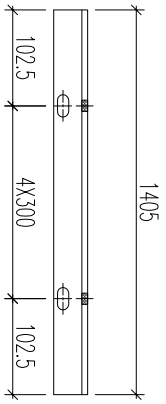


名稱	鋁板加工圖	制圖	黃漢卿	2022.12.2	修改			
材料	3mm厚鋁板	復核	王禮秋	2022.12.2	日期			
顏色	MILL	批准			圖號	857-TM-AP1c		

EG－DWG3

美特鋁質 有限公司
MIDI Aluminium Fabricator Ltd.

工程號	J857	地盤	啓鴻6552

編號	數量	長度L	N	A
857-GB5-AP15	1	1127	2x300	263.5

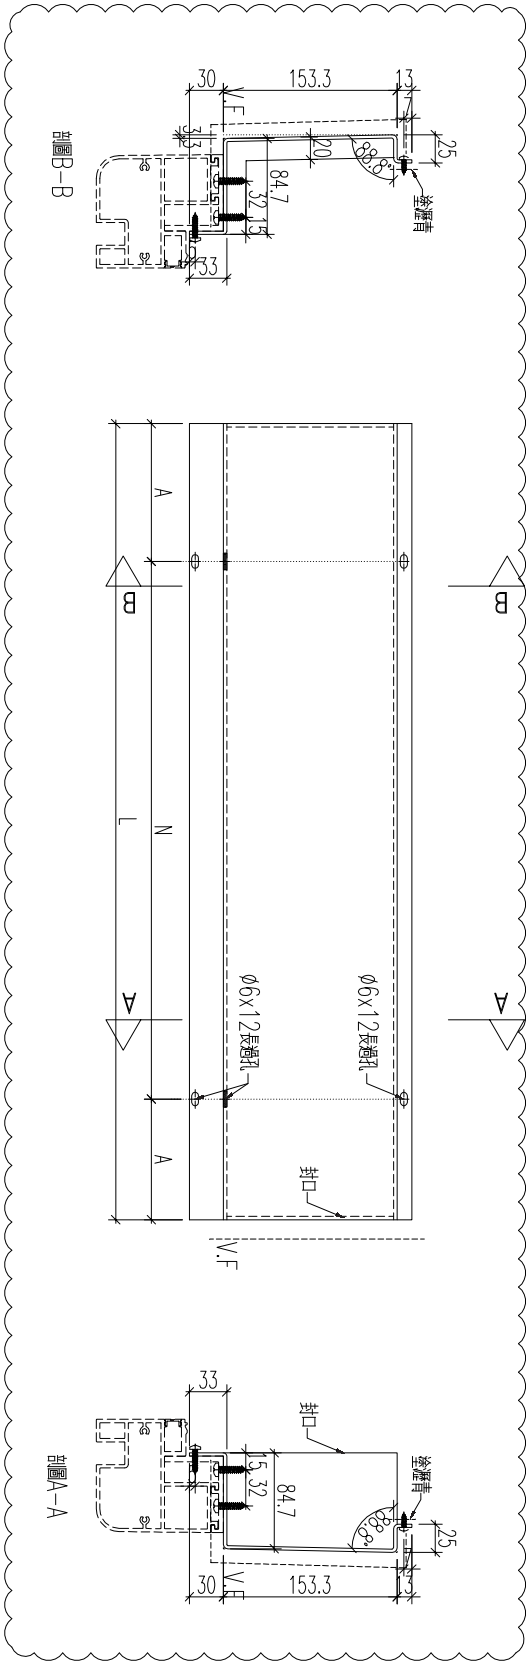

加工數量：1支


名稱	鋁板加工圖	制圖	黃漢卿	2022.12.2	修改	A		
材料	3mm厚鋁板	復核	王禮秋	2022.12.2	日期	2.23		
顏色	銅色(AL1)	批准			圖號	857-GB5-AP15		


EG－DWG3

美特鋁質 有限公司
MIDI Aluminium Fabricator Ltd.

工程號	J857	地盤	啓鴻6552

編號	數量	長度	N	A	裝飾條編號
857-GB6-AP18	1	1017	2x300	208.5	857-GB6-XS18
857-GB8-AP15	1	1403	3x300	251.5	857-GB8-XS15
857-GB9-AP21	1	1193	3x275	184	857-GB9-XS21
857-GB12-AP8	1	1410	3x300	255	857-GB12-XS8
增加					

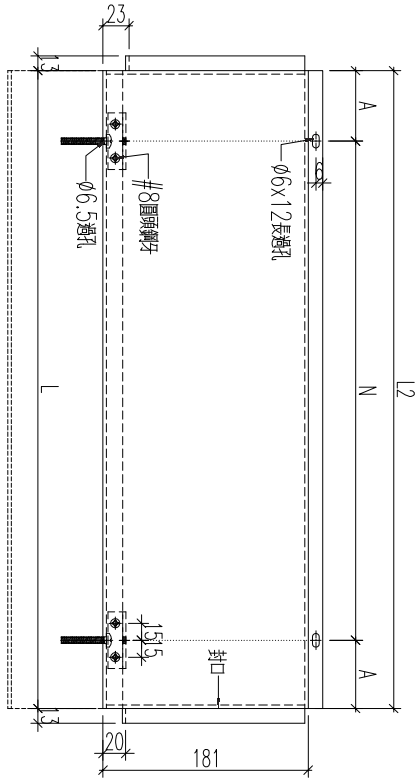

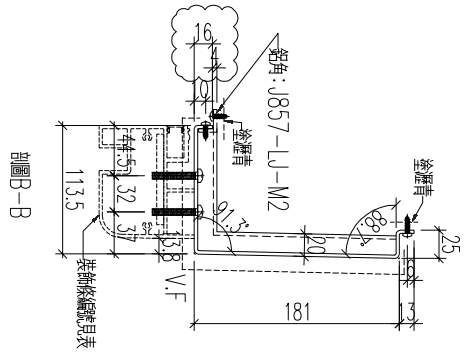

部圖B-B


名稱	鋁板加工圖	制圖	黃漢卿	2022.12.2	修改	A		
材料	3mm厚鋁板	復核	王禮秋	2022.12.2	日期	2.23		
顏色	銅色(AL1)	批准			圖號	857-GB6-AP18		


EG－DWG3


美特鋁質 有限公司
MIDI Aluminium Fabricator Ltd.

工程號	J857	地盤	啓鴻6552

編號	數量	長度L	N	A	裝飾條編號				
857-GB5-AP28	1	1507	4x275	203.5	857-GB5-XS28				
857-GB5-AP29	1	1512	4x275	206	857-GB5-XS29				
857-GB7-AP15b	1	1507	4x275	203.5	857-GB7-XS15b				
857-GB7-AP15c	1	1490	4x275	195	857-GB7-XS15c				
857-GB7-AP16	1	1403	3x300	251.5	857-GB7-XS16				
857-GB8-AP16	1	1490	4x275	195	857-GB8-XS16				
857-GB8-AP16c	1	1507	4x275	203.5	857-GB8-XS16c				
857-GB8-AP22	1	1328	3x300	214	857-GB8-XS22				
857-GB9-AP22	1	1499	4x275	199.5	857-GB9-XS22				
857-GB9-AP33	1	943	2x275	196.5	857-GB9-XS33				
857-GB9-AP34	1	943	2x275	196.5	857-GB9-XS34				

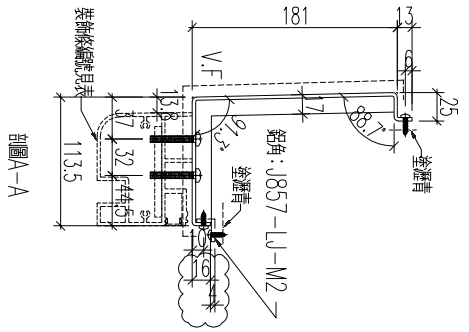

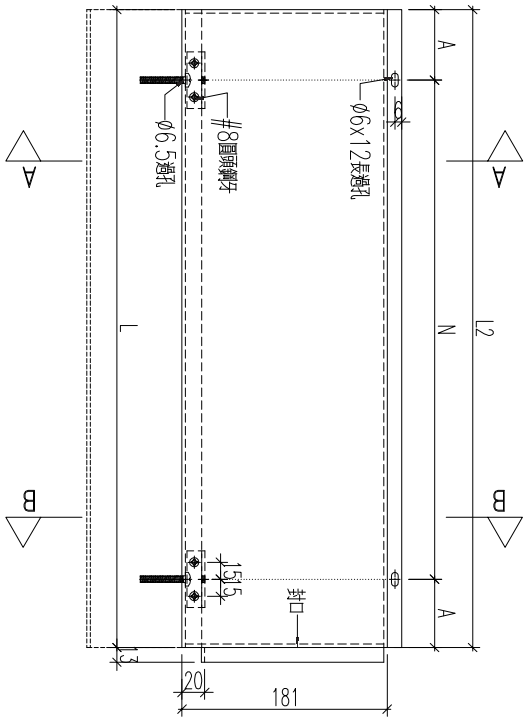

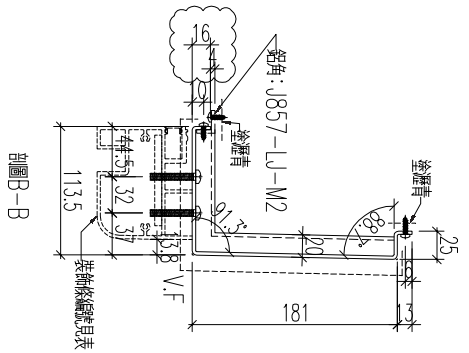


名稱	鋁板加工圖	制圖	黃漢卿	2022.12.2	修改			
材料	3mm厚鋁板	復核	王禮秋	2022.12.2	日期			
顏色	銅色(AL1)	批准			圖號	857-GB5-AP28		


EG－DWG3


美特鋁質 有限公司
MIDI Aluminium Fabricator Ltd.

工程號	J857	地盤	啓鴻6552

編號	數量	長度L	N	A	裝飾條編號
857-GB5-AP17	1	1153	3x275	164	857-GB5-XS17
857-GB6-AP21z	1	820	2x250	160	857-GB6-XS21z
857-GB8-AP19z	1	820	2x250	160	857-GB8-XS19z
857-GB9-AP23	1	1398	3x300	249	857-GB9-XS23
857-GB9-AP29z	1	820	2x250	160	857-GB9-XS29z

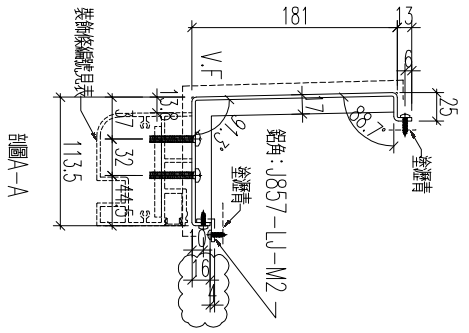

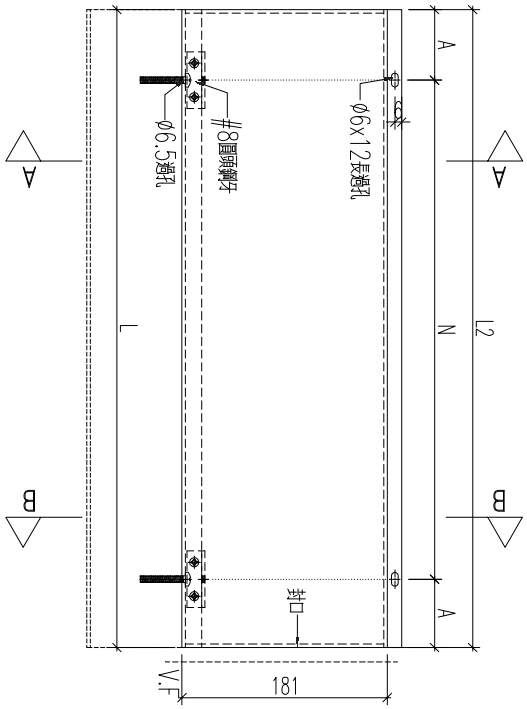

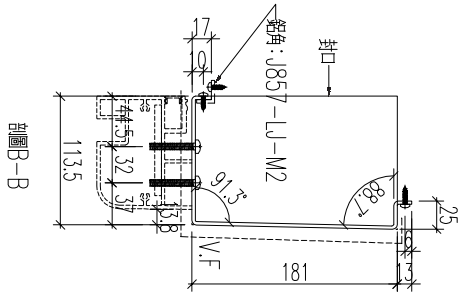


名稱	鋁板加工圖	制圖	黃漢卿	2022.12.2	修改			
材料	3mm厚鋁板	復核	王禮秋	2022.12.2	日期			
顏色	銅色(AL1)	批准			圖號	857-GB5-AP17		


EG－DWG3


美特鋁質 有限公司
MIDI Aluminium Fabricator Ltd.

工程號	J857	地盤	啓灣6552

編號	數量	長度L	N	A	裝飾條編號		
857-GB5-AP27	1	1407	3x300	253.5	857-GB5-XS27		
857-GB6-AP21	1	820	2x250	160	857-GB6-XS21		
857-GB8-AP19	1	820	2x250	160	857-GB8-XS19		
857-GB9-AP29	1	820	2x250	160	857-GB9-XS29		

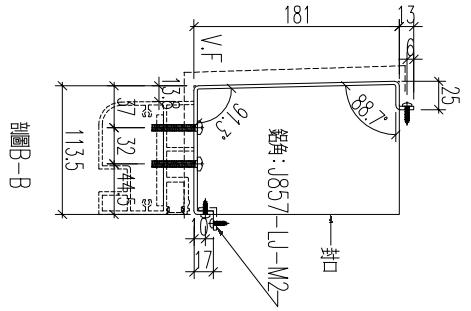

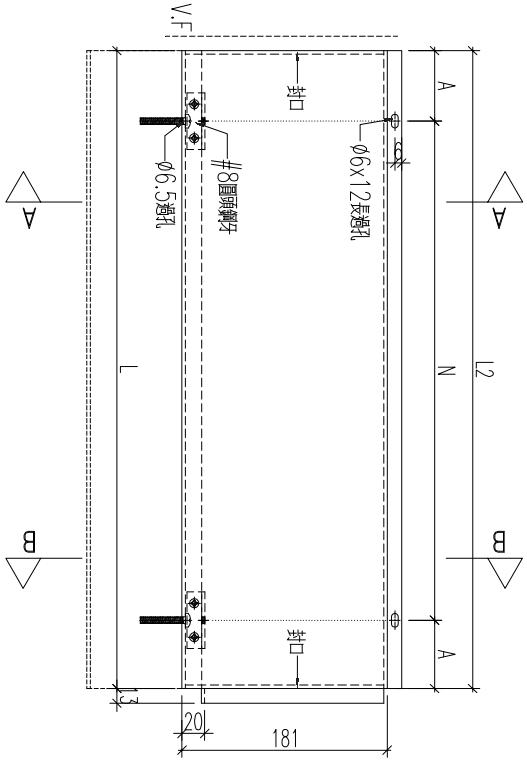

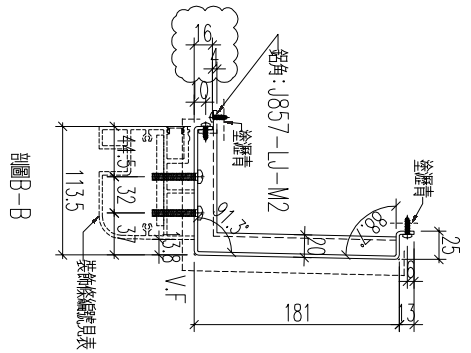


名稱	鋁板加工圖	制圖	黃漢卿	2022.12.2	修改			
材料	3mm厚鋁板	復核	王禮秋	2022.12.2	日期			
顏色	銅色(AL1)	批准			圖號	857-GB5-AP27		


EG－DWG3


美特鋁質 有限公司
MIDI Aluminium Fabricator Ltd.

工程號	J857	地盤	啓鴻6552

編號	數量	長度 L	N	A	裝飾條編號
857-GB5-AP16	1	1426	4x275	163	857-GB5-XS16

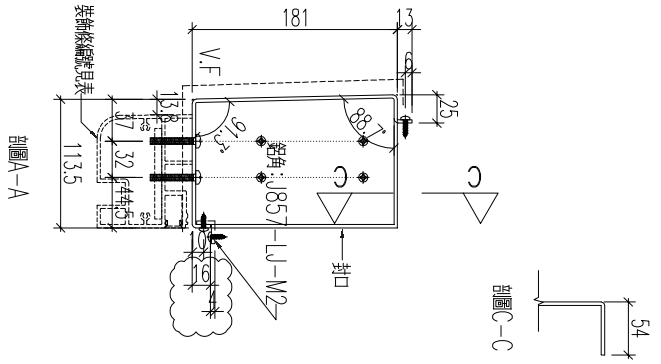

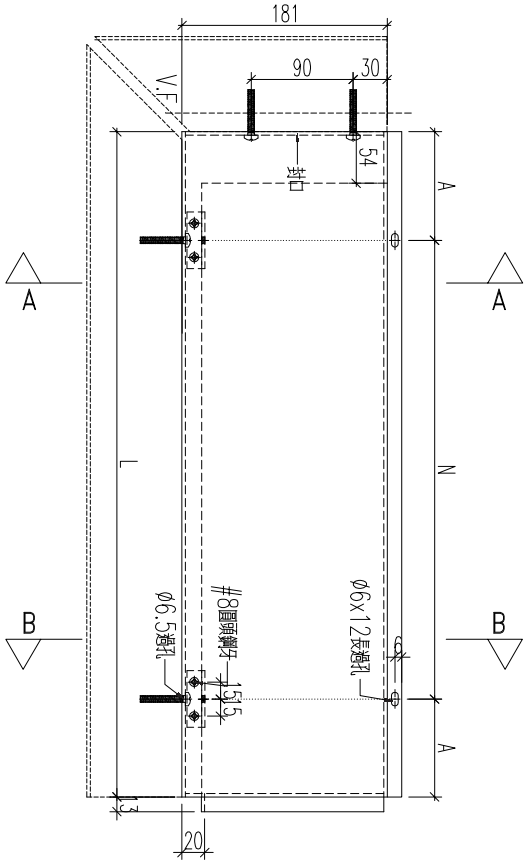

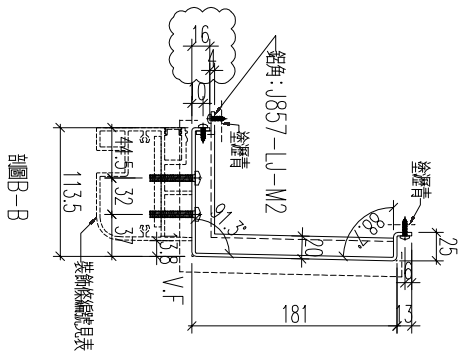


名稱	鋁板加工圖	制圖	黃漢卿	2022.12.2	修改	A		
材料	3mm厚鋁板	復核	王禮秋	2022.12.2	日期	2.23		
顏色	銅色(AL1)	批准			圖號	857-GB5-AP16		


EG－DWG3


美特鋁質 有限公司
MIDI Aluminium Fabricator Ltd.

工程號	J857	地盤	啓灣6552

編號	數量	長度L	N	A	裝飾條編號
857-GB9-AP32	1	1783	5x275	204	857-GB9-XS32
857-GB12-AP9	1	1505	4x275	202.5	857-GB12-XS9
					增加

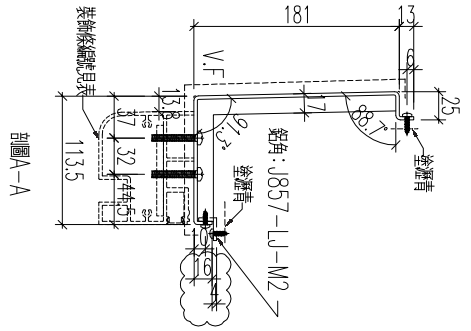

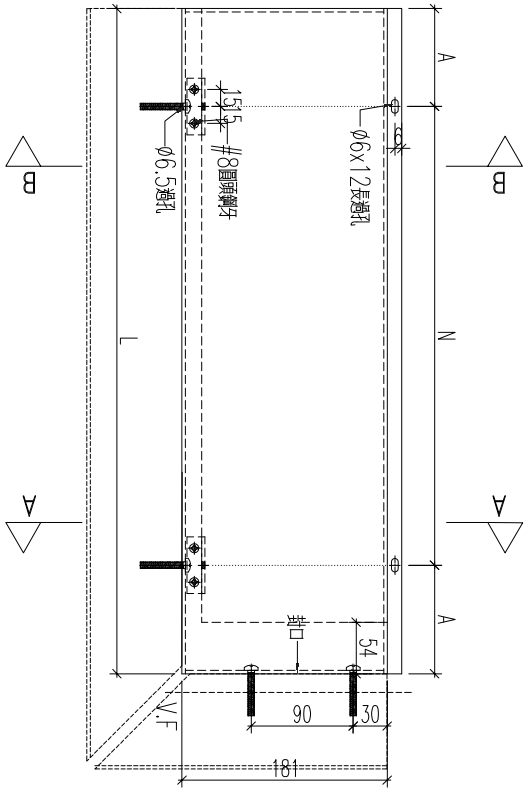

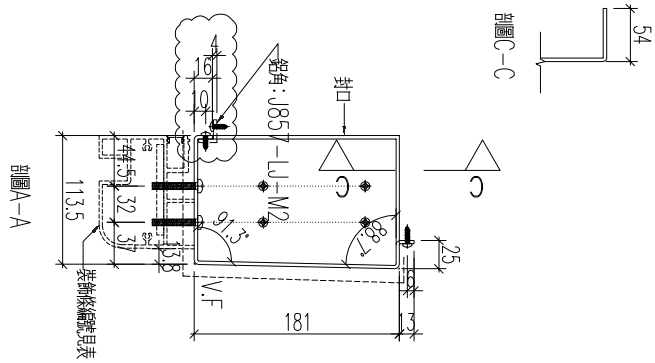


名稱	鋁板加工圖	制圖	黃漢卿	2022.12.2	修改	A		
材料	3mm厚鋁板	復核	王禮秋	2022.12.2	日期	2.23		
顏色	銅色(AL1)	批准			圖號	857-GB9-AP32		

EG－DWG3

美特鋁質 有限公司
MIDI Aluminium Fabricator Ltd.

工程號	J857	地盤	啓鴻6552

編號	數量	長度L	N	A	裝飾條編號
857-GB8-AP21	1	1423	3x300	261.5	857-GB8-XS21
857-GB9-AP31	1	1598	4x300	199	857-GB9-XS31
857-GB12-AP14	1	1775	5x275	200	857-GB12-XS14

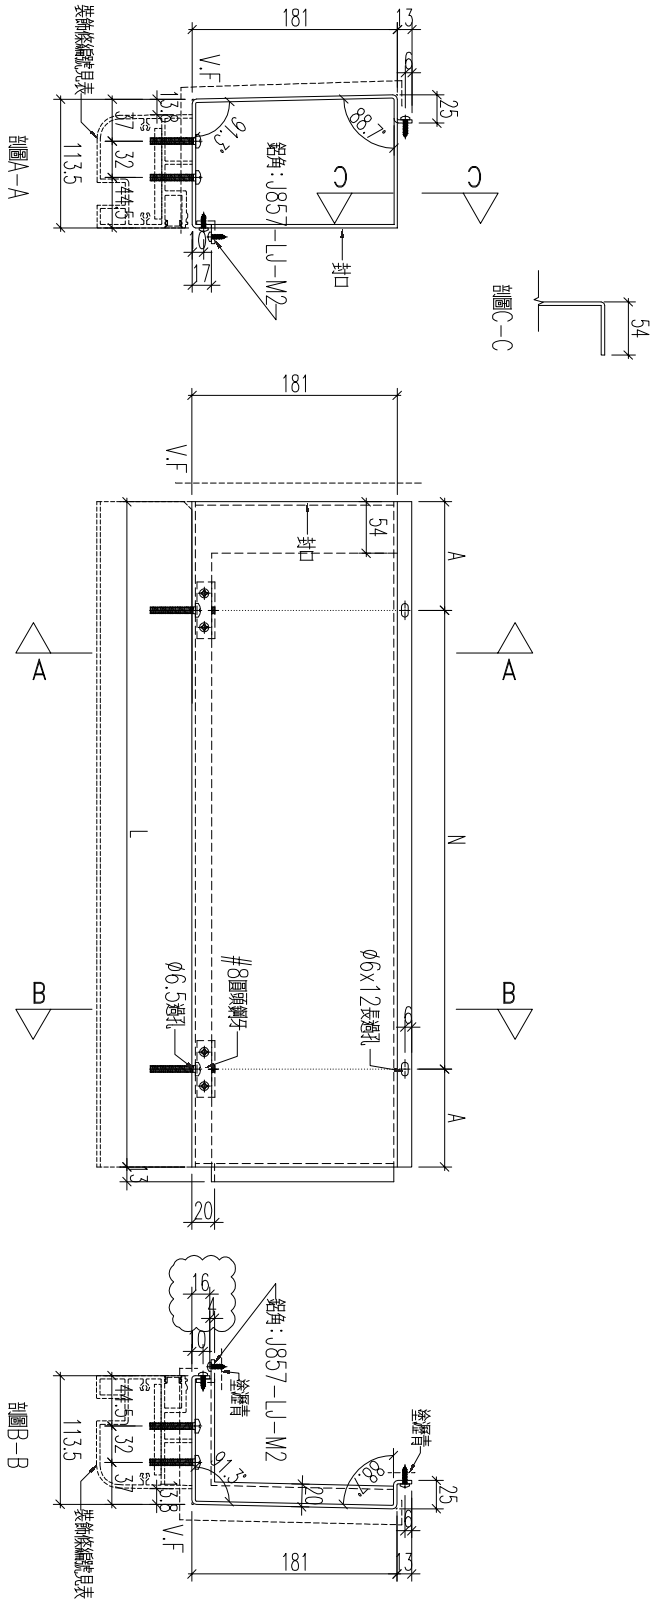


名稱	鋁板加工圖	制圖	黃漢卿	2022.12.2	修改			
材料	3mm厚鋁板	復核	王禮秋	2022.12.2	日期			
顏色	銅色(AL1)	批准			圖號	857-GB8-AP21		


EG－DWG3


美特鋁質 有限公司
MIDI Aluminium Fabricator Ltd.

工程號	J857	地盤	啓灣6552

編號	數量	長度L	N	A	裝飾條編號
857-GB6-AP19	1	1423	3x300	261.5	857-GB6-XS19

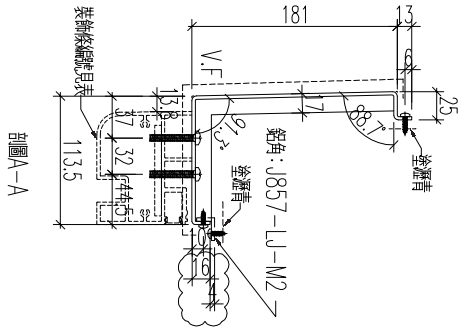

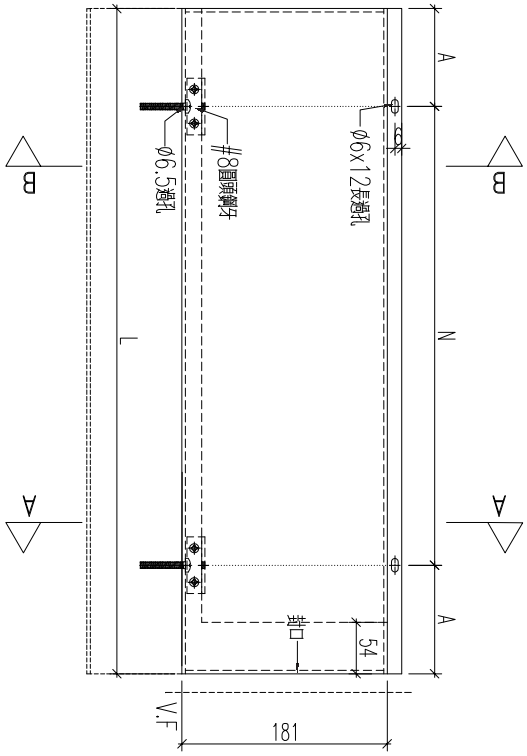

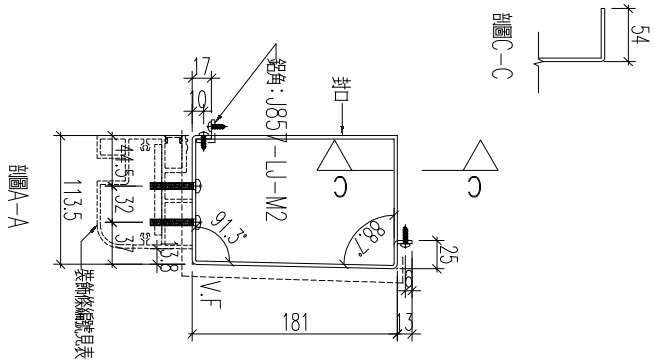


名稱	鋁板加工圖	制圖	黃漢卿	2022.12.2	修改			
材料	3mm厚鋁板	復核	王禮秋	2022.12.2	日期			
顏色	銅色(AL1)	批准			圖號	857-GB6-AP19		


EG－DWG3


美特鋁質 有限公司
MIDI Aluminium Fabricator Ltd.

工程號	J857	地盤	啓灣6552

編號	數量	長度L	N	A	裝飾條編號
857-GB12-AP26	1	1750	5x275	187.5	857-GB12-XS26

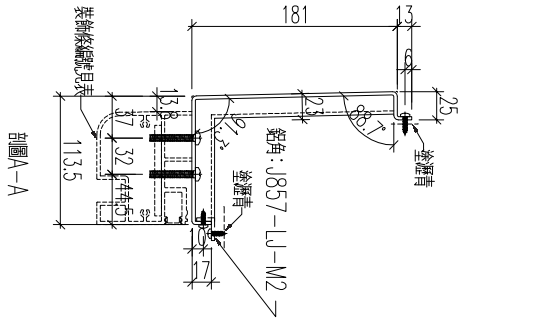

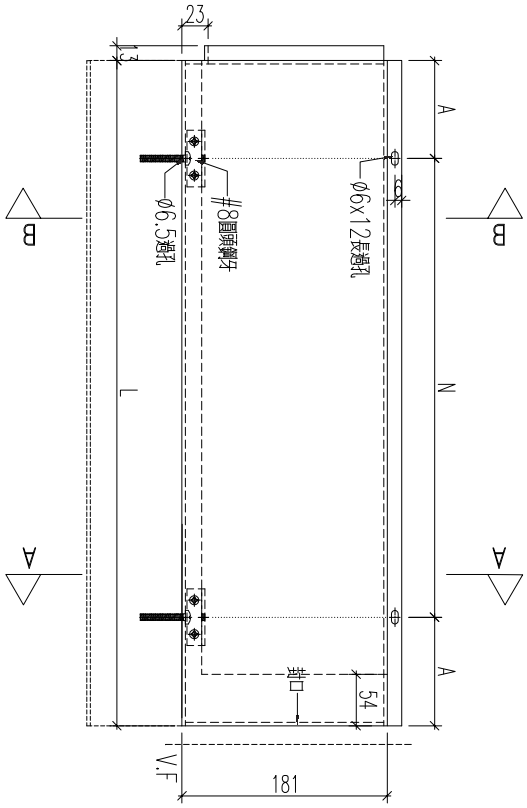

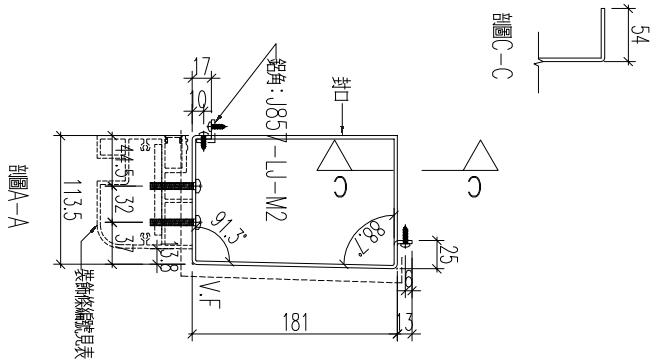


名稱	鋁板加工圖	制圖	黃漢卿	2022.12.2	修改			
材料	3mm厚鋁板	復核	王禮秋	2022.12.2	日期			
顏色	銅色(AL1)	批准			圖號	857-GB12-AP26		

EG－DWG3

美特鋁質 有限公司
MIDI Aluminium Fabricator Ltd.

工程號	J857	地盤	啓鴻6552

編號	數量	長度L	N	A	裝飾條編號
857-GB12-AP19	1	1580	4x300	190	857-GB12-XS19

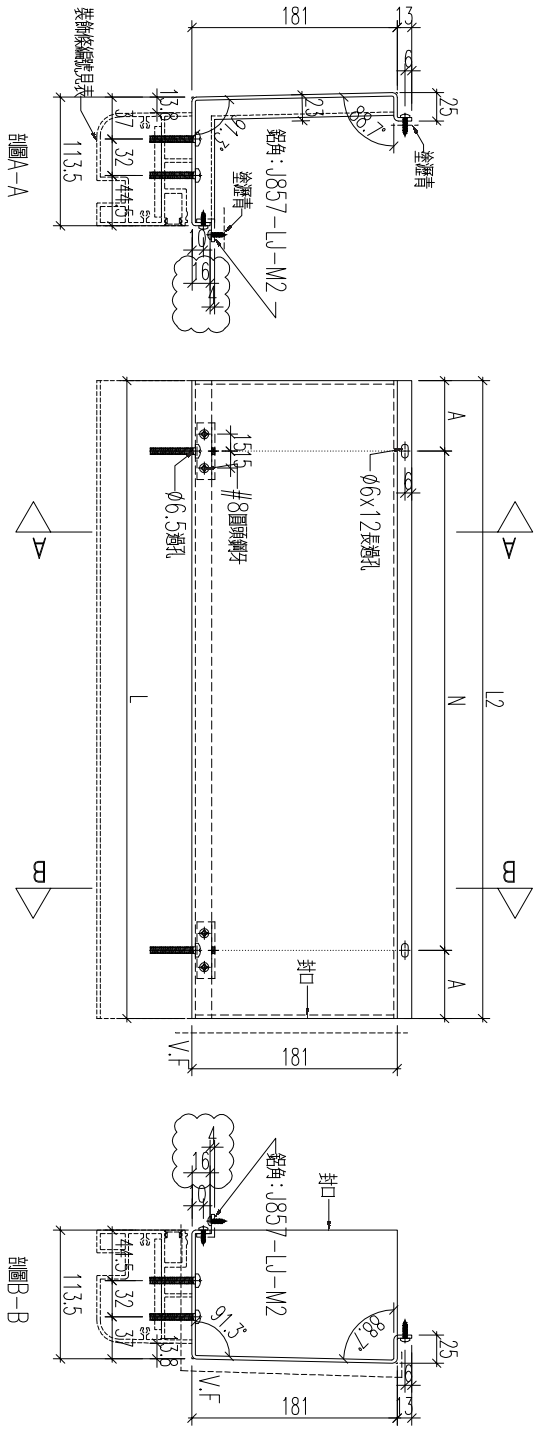


名稱	鋁板加工圖	制圖	黃漢卿	2022.12.2	修改	A		
材料	3mm厚鋁板	復核	王禮秋	2022.12.2	日期	2.23		
顏色	銅色(AL1)	批准			圖號	857-GB12-AP19		


EG－DWG3


美特鋁質 有限公司
MIDI Aluminium Fabricator Ltd.


工程號	J857	地盤	啓鴻6552

裝飾條編號	A	N	長度L	數量	編號
857－GB12－XS20				1	857－GB12－AP20

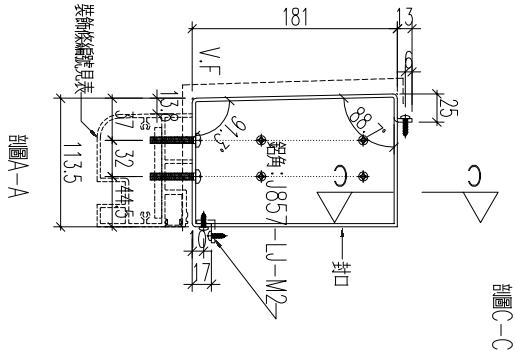

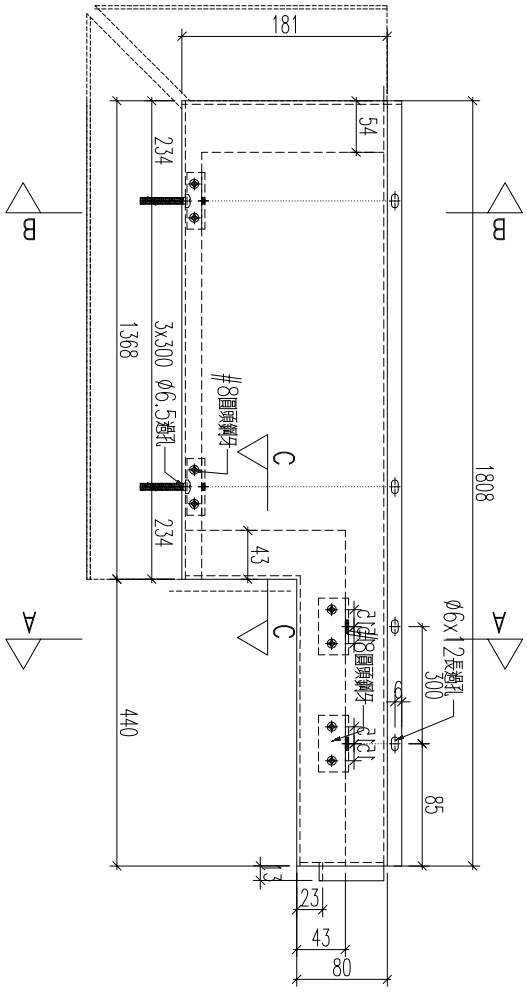

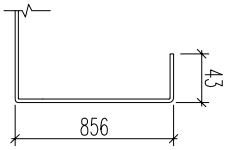

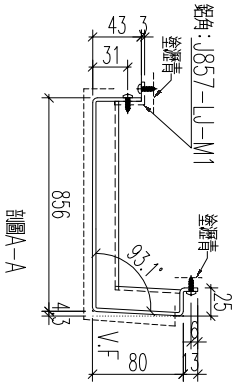

加工數量：1支


名稱	鋁板加工圖	制圖	黃漢卿	2022.12.2	修改			
材料	3mm厚鋁板	復核	王禮秋	2022.12.2	日期			
顏色	銅色(AL1)	批准			圖號	857－GB12－AP20		

EG－DWG3

美特鋁質 有限公司
MIDI Aluminium Fabricator Ltd.

工程號	J857	地盤	啓鴻6552

編號	數量	長度L	N	A
857-GB5-AP14	1	1127	2x300	263.5

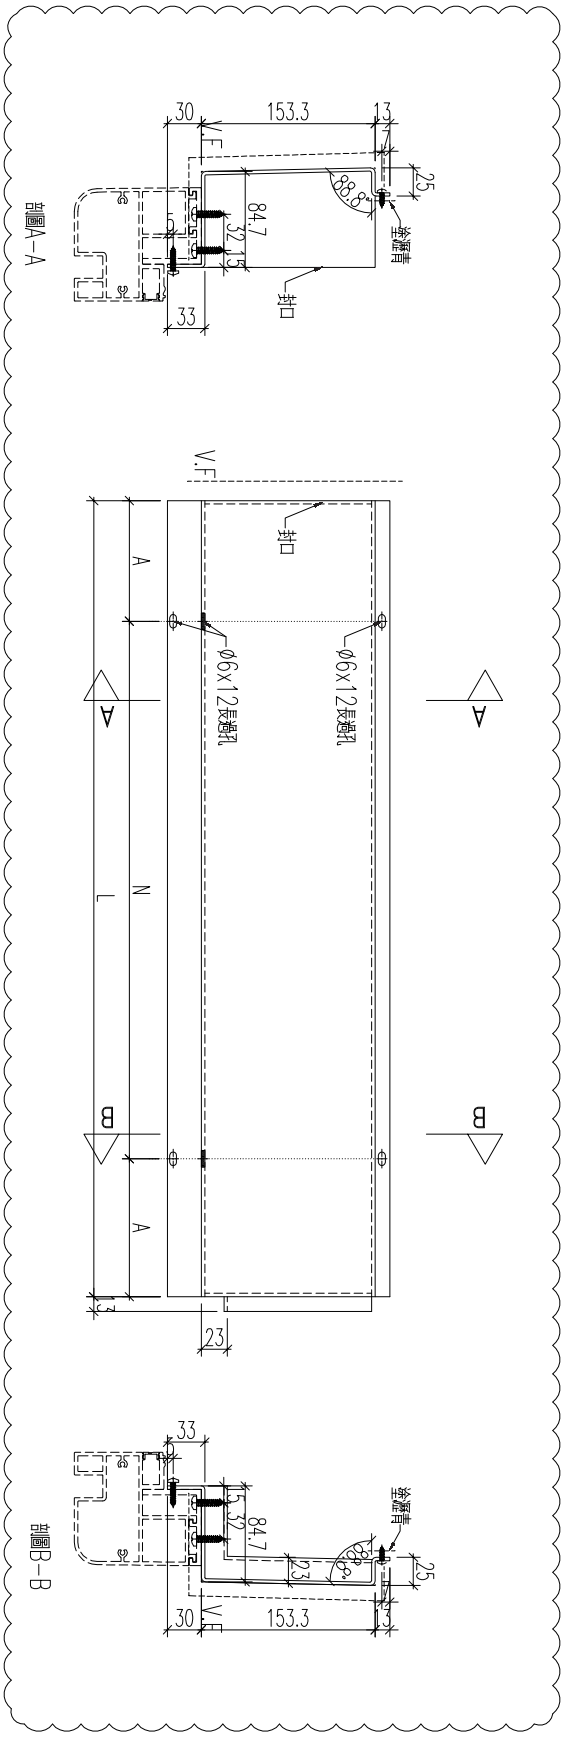

名稱	鋁板加工圖	制圖	黃漢卿	2022.12.2	修改	A		
材料	3mm厚鋁板	復核	王禮秋	2022.12.2	日期	2.23		
顏色	銅色(AL1)	批准			圖號	857-GB5-AP14		


EG－DWG3

美特鋁質 有限公司
MIDI Aluminium Fabricator Ltd.

工程號	J857	地盤	啓鴻6552

折邊

編號	數量	長度L	N	A	M	B
857-GB5-AP14b	1	1127	2x300	263.5	3x300	113.5
857-GB5-AP15b	1	1127	2x300	263.5	3x300	113.5

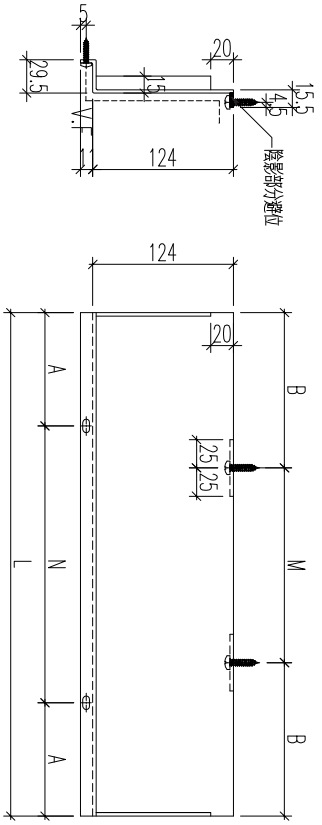


名稱	鋁板加工圖	制圖	黃漢卿	2022.12.2	修改			
材料	3mm厚鋁板	復核	王禮秋	2022.12.2	日期			
顏色	銅色(AL1)	批准			圖號	857－GB5－AP14b		


EG－DWG3


美特鋁質 有限公司
MIDI Aluminium Fabricator Ltd.

工程號	J857	地盤	啓鴻6552

編號	數量	長度L	N	A	M	B
857-GB5-AP15a	1	1127	2x300	263.5	3x300	113.5

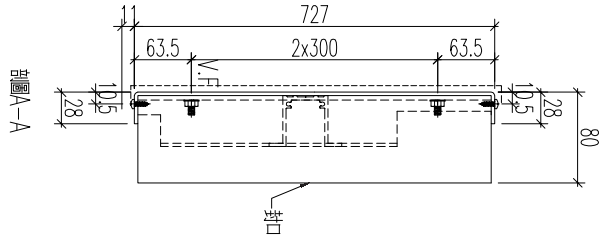

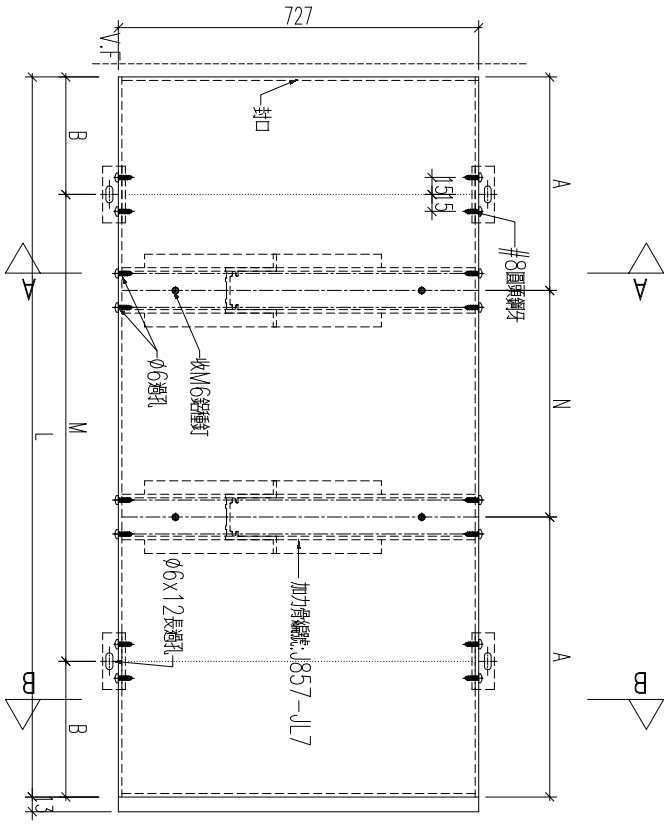

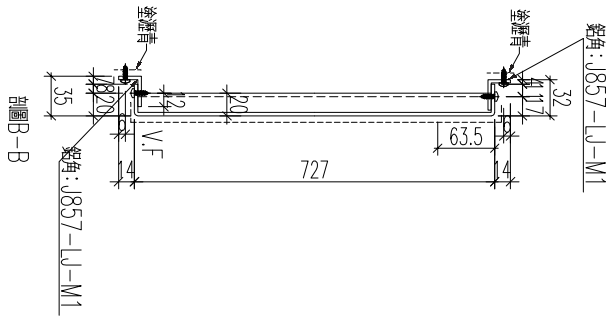

加工數量：1支


名稱	鋁板加工圖	制圖	黃漢卿	2022.12.2	修改	A	B	
材料	3mm厚鋁板	復核	王禮秋	2022.12.2	日期	2.23	3.3	
顏色	銅色(AL1)	批准			圖號	857-GB5-AP15a		


EG－DWG3


美特鋁質 有限公司
MIDI Aluminium Fabricator Ltd.

工程號	J857	地盤	啓鴻6552

編號	數量	長度L	N	A	M	B
857-GB5-AP28a	1	1507	4x275	203.5	5x275	66
857-GB5-AP29a	1	1512	4x275	206	5x275	68.5
857-GB7-AP15ba	1	1507	4x275	203.5	5x275	66
857-GB7-AP15ca	1	1490	4x275	195	5x275	57.5
857-GB7-AP16a	1	1403	3x300	251.5	4x300	100.5
857-GB8-AP16a	1	1490	4x275	195	5x275	57.5
857-GB8-AP16ca	1	1507	4x275	203.5	5x275	66
857-GB8-AP22a	1	1328	3x300	214	4x300	64
857-GB9-AP22a	1	1499	4x275	199.5	5x275	62
857-GB9-AP33a	1	943	2x275	196.5	3x275	59
857-GB9-AP33a	1	943	2x275	196.5	3x275	196.5

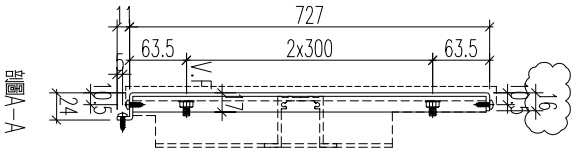

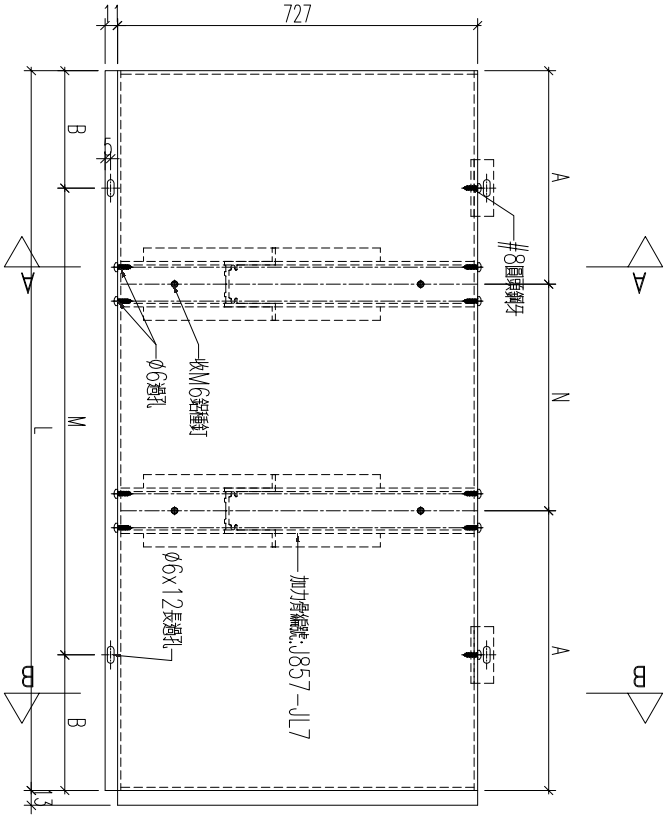

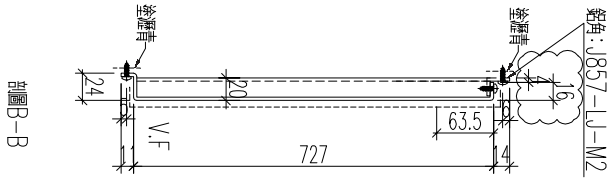

名稱	鋁板加工圖	制圖	黃漢卿	2022.12.2	修改			
材料	3mm厚鋁板	復核	王禮秋	2022.12.2	日期			
顏色	銅色(AL1)	批准			圖號	857－GB5－AP28a		


EG－DWG3


美特鋁質 有限公司
MIDI Aluminium Fabricator Ltd.


工程號	J857	地盤	啓鴻6552

編號	數量	長度	N	A	M	B
857-GB6-AP18a	1	1017	2x300	208.5	3x300	58.5
857-GB8-AP15a	1	1403	3x300	251.5	4x300	101.5
857-GB9-AP21a	1	1193	3x275	184	4x275	46.5
857-GB12-AP8a	1	1410	3x300	255	4x300	105

增加

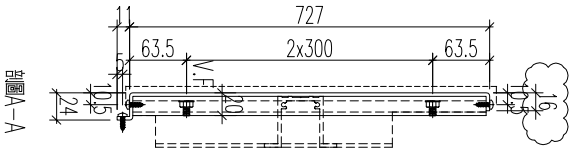

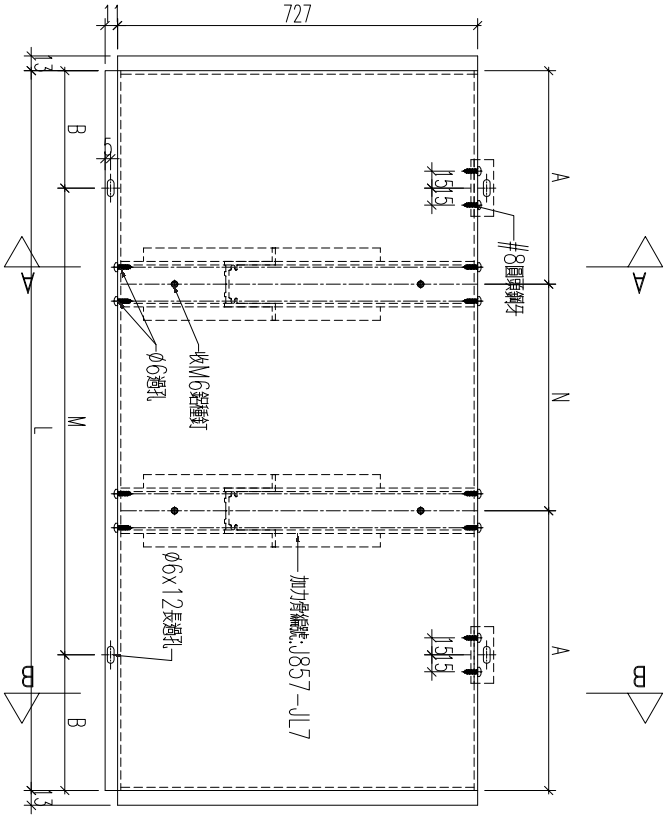

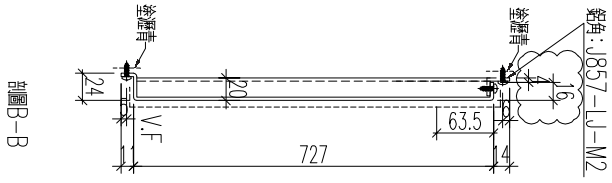


名稱	鋁板加工圖	制圖	黃漢卿	2022.12.2	修改	A		
材料	3mm厚鋁板	復核	王禮秋	2022.12.2	日期	2.23		
顏色	銅色(AL1)	批准			圖號	857－GB6－AP18a		

EG－DWG3

美特鋁質 有限公司
MIDI Aluminium Fabricator Ltd.

工程號	J857	地盤	啓鴻6552

編號	數量	長度L	N	A	M	B
857-GB5-AP17a	1	1153	3x275	164	4x275	26.5
857-GB6-AP21aa	1	820	2x250	160	3x250	35
857-GB8-AP19aa	1	820	2x250	160	3x250	35
857-GB9-AP23a	1	1398	3x300	249	4x300	99
857-GB9-AP29aa	1	820	2x250	160	3x250	35

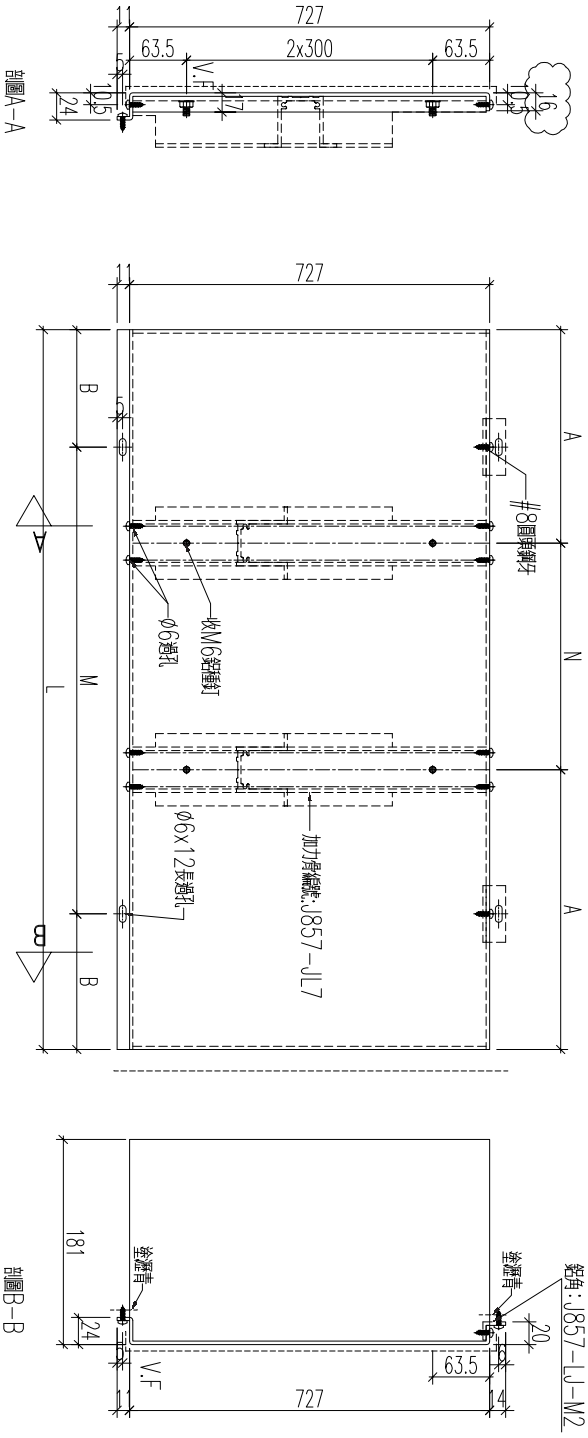


名稱	鋁板加工圖	制圖	黃漢卿	2022.12.2	修改			
材料	3mm厚鋁板	復核	王禮秋	2022.12.2	日期			
顏色	銅色(AL1)	批准			圖號	857－GB5－AP17a		

EG－DWG3

美特鋁質 有限公司
MIDI Aluminium Fabricator Ltd.

工程號	J857	地盤	啓鴻6552

編號	數量	長度L	N	A	M	B
857-GB5-AP27a	1	1407	3x300	253.5	4x300	103.5
857-GB6-AP21a	1	820	2x250	160	3x250	35
857-GB8-AP19a	1	820	2x250	160	3x250	35
857-GB9-AP29a	1	820	2x250	160	3x250	35

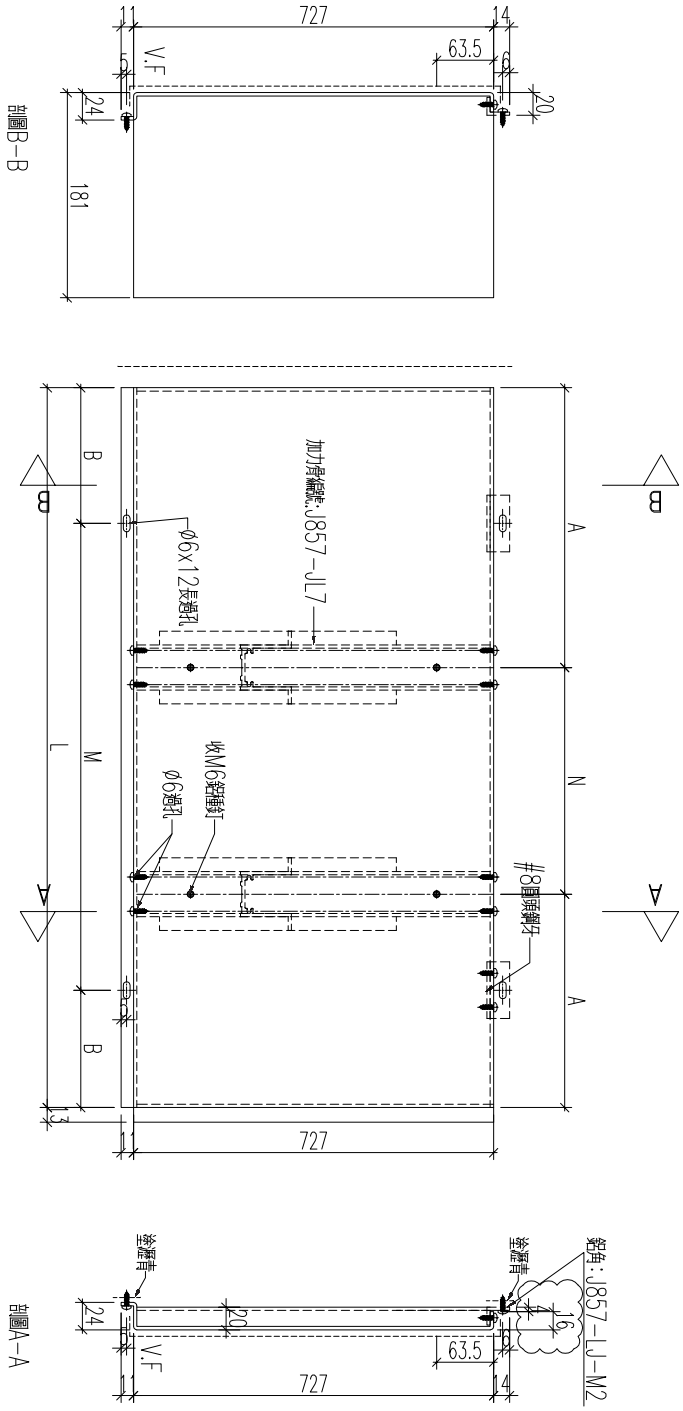


名稱	鋁板加工圖	制圖	黃漢卿	2022.12.2	修改			
材料	3mm厚鋁板	復核	王禮秋	2022.12.2	日期			
顏色	銅色(AL1)	批准			圖號	857-GB5-AP27a		


EG－DWG3


美特鋁質 有限公司
MIDI Aluminium Fabricator Ltd.

工程號	J857	地盤	啓鴻6552

編號	數量	長度L	N	A	M	B
857-GB5-AP16a	1	1426	4x275	163	5x275	25.5

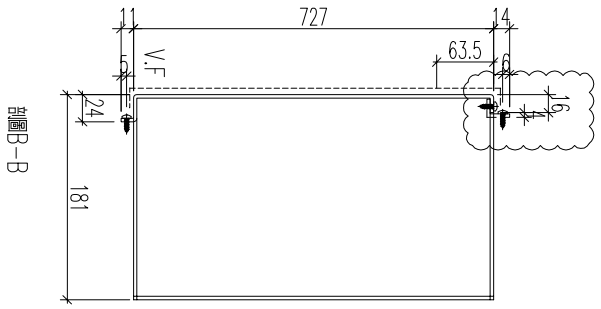

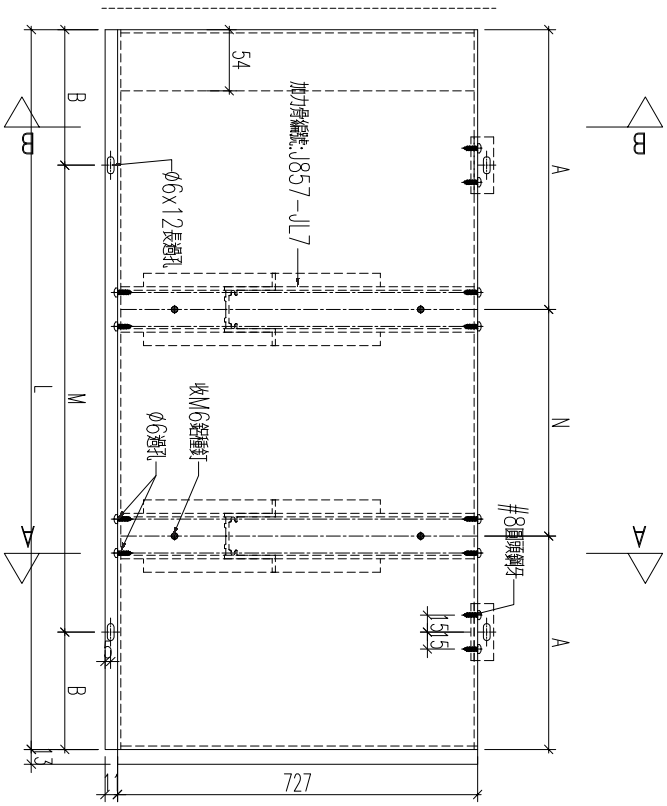

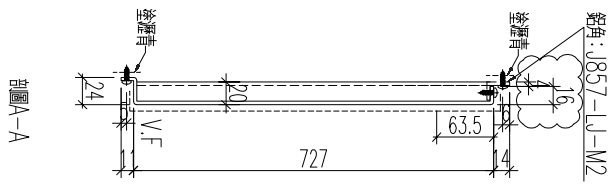


名稱	鋁板加工圖	制圖	黃漢卿	2022.12.2	修改	A		
材料	3mm厚鋁板	復核	王禮秋	2022.12.2	日期	2.23		
顏色	銅色(AL1)	批准			圖號	857-GB5-AP16a		


EG－DWG3


美特鋁質 有限公司
MIDI Aluminium Fabricator Ltd.

工程號	J857	地盤	啓鴻6552

編號	數量	長度L	N	A	M	B
857-GB9-AP32a	1	1783	5x275	204	6x275	66.5
857-GB12-AP9a	1	1505	4x275	202.5	5x275	65
增加						

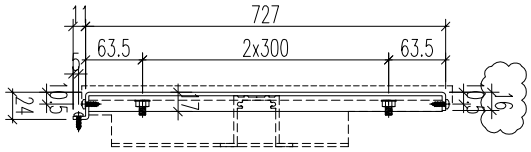

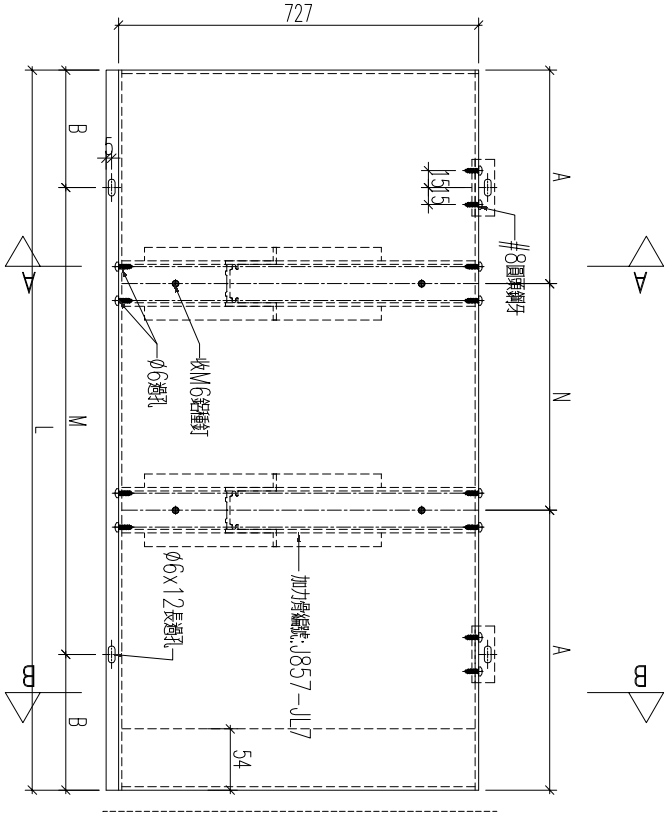

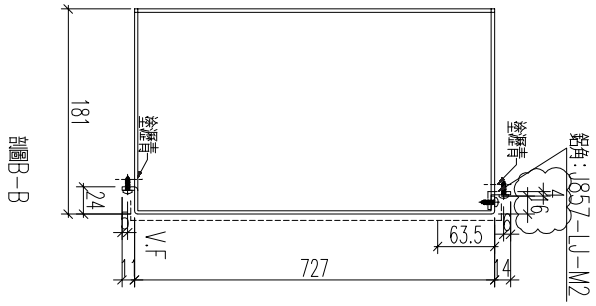

部圖B-B


名稱	鋁板加工圖	制圖	黃漢卿	2022.12.2	修改	A		
材料	3mm厚鋁板	復核	王禮秋	2022.12.2	日期	2.23		
顏色	銅色(AL1)	批准			圖號	857-GB9-AP32a		

EG－DWG3

美特鋁質 有限公司
MIDI Aluminium Fabricator Ltd.

工程號	J857	地盤	啓鴻6552

編號	數量	長度L	N	A	M	B
857-GB8-AP21a	1	1423	3x300	261.5	4x300	111.5
857-GB9-AP31a	1	1598	4x300	199	5x300	49
857-GB12-AP14a	1	1775	5x275	200	6x275	62.5

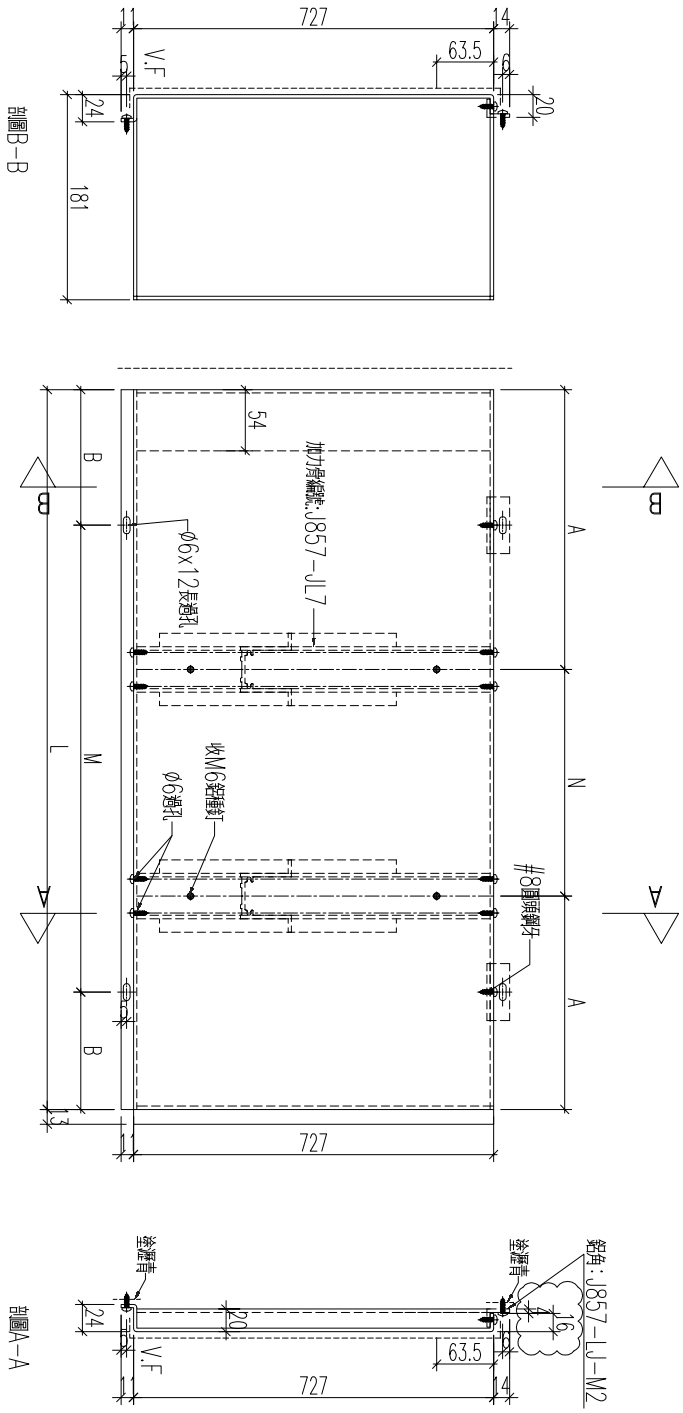


名稱	鋁板加工圖	制圖	黃漢卿	2022.12.2	修改			
材料	3mm厚鋁板	復核	王禮秋	2022.12.2	日期			
顏色	銅色(AL1)	批准			圖號	857-GB8-AP21a		


EG－DWG3


美特鋁質 有限公司
MIDI Aluminium Fabricator Ltd.

工程號	J857	地盤	啓鴻6552

編號	數量	長度L	N	A	N	A
857-GB6-AP19a	1	1423	3x300	261.5	4x300	111.5

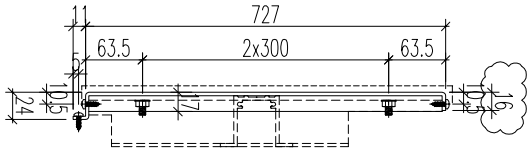

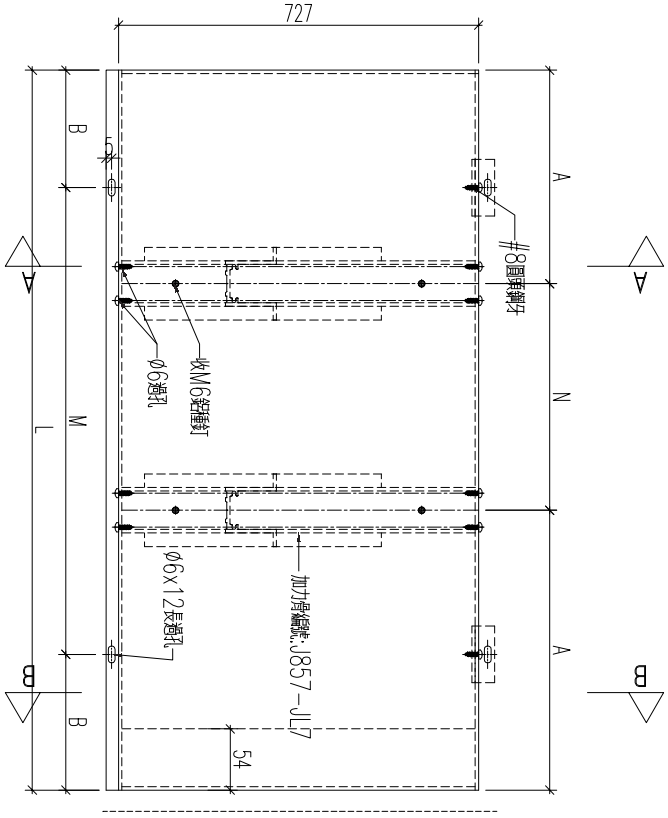

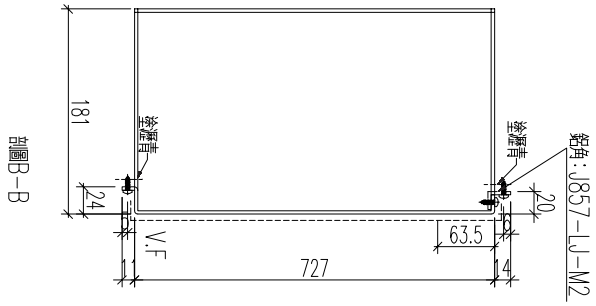


名稱	鋁板加工圖	制圖	黃漢卿	2022.12.2	修改			
材料	3mm厚鋁板	復核	王禮秋	2022.12.2	日期			
顏色	銅色(AL1)	批准			圖號	857-GB6-AP19a		


EG－DWG3


美特鋁質 有限公司
MIDI Aluminium Fabricator Ltd.

工程號	J857	地盤	啓鴻6552

編號	數量	長度L	N	A	M	B
857-GB12-AP26a	1	1750	5x275	187.5	6x275	50

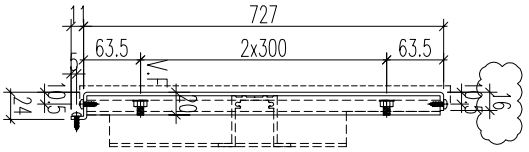

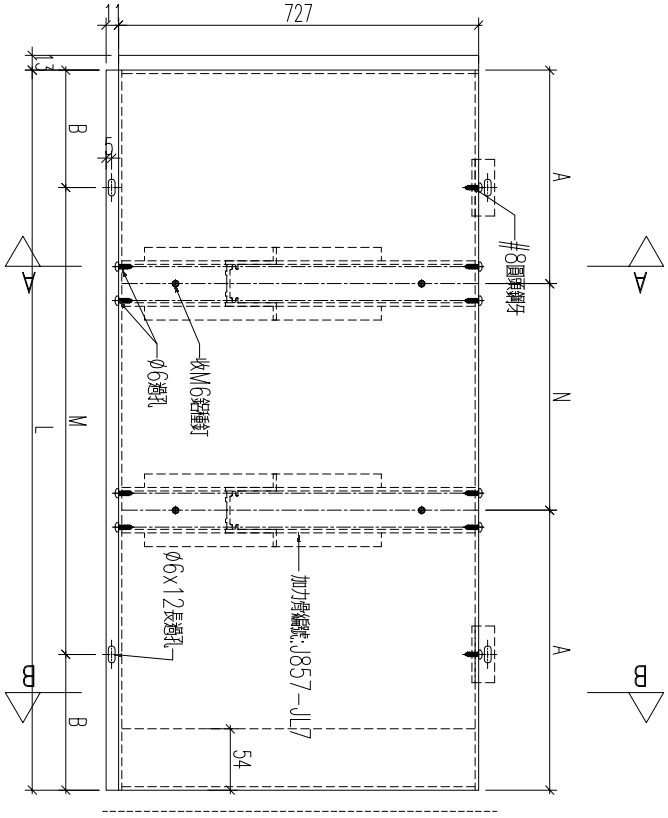

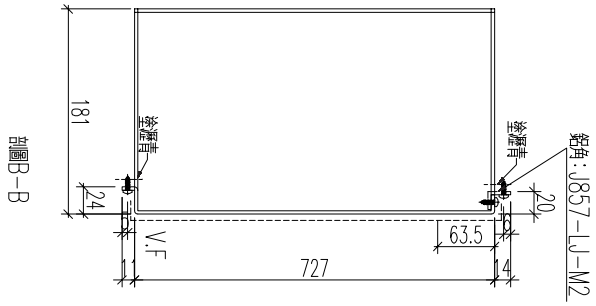


名稱	鋁板加工圖	制圖	黃漢卿	2022.12.2	修改			
材料	3mm厚鋁板	復核	王禮秋	2022.12.2	日期			
顏色	銅色(AL1)	批准			圖號	857-GB12-AP26a		


EG－DWG3


美特鋁質 有限公司
MIDI Aluminium Fabricator Ltd.

工程號	J857	地盤	啓鴻6552

編號	數量	長度	N	A	M	B
857-GB12-AP19a	1	1580	4x300	190	5x300	40

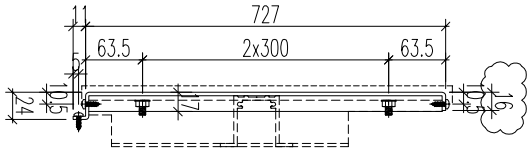

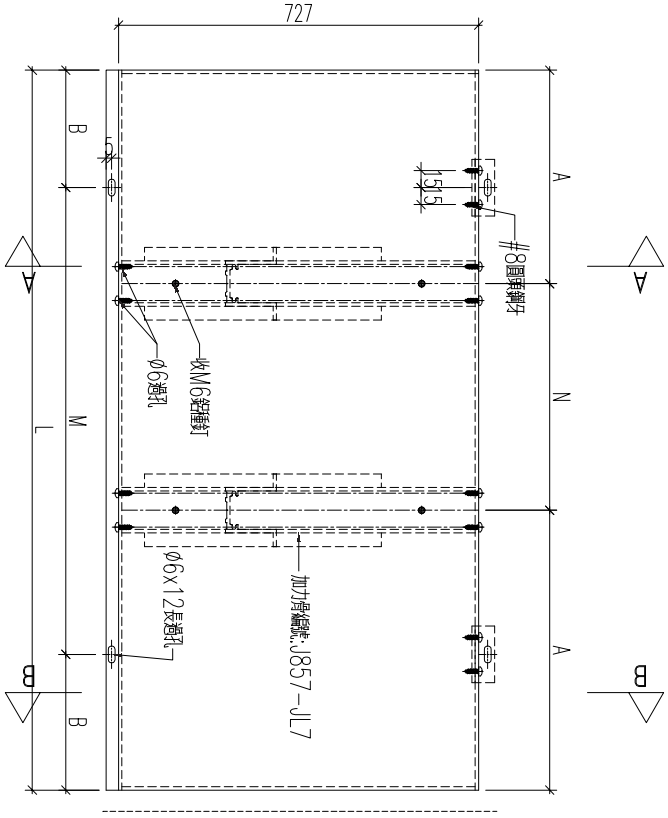

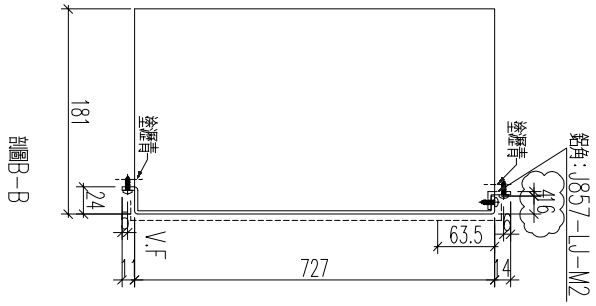


名稱	鋁板加工圖	制圖	黃漢卿	2022.12.2	修改	A		
材料	3mm厚鋁板	復核	王禮秋	2022.12.2	日期	2.23		
顏色	銅色(AL1)	批准			圖號	857-GB9-AP32a		


EG－DWG3


美特鋁質 有限公司
MIDI Aluminium Fabricator Ltd.

工程號	J857	地盤	啓鴻6552

編號	數量	長度L	N	A
857-GB12-AP20a	1			

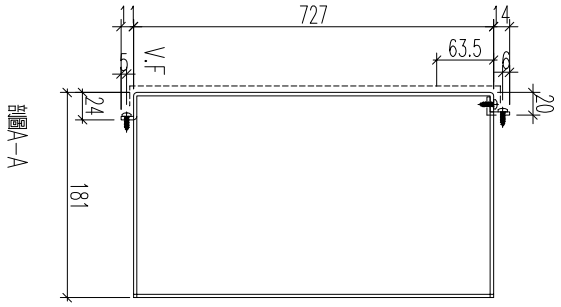

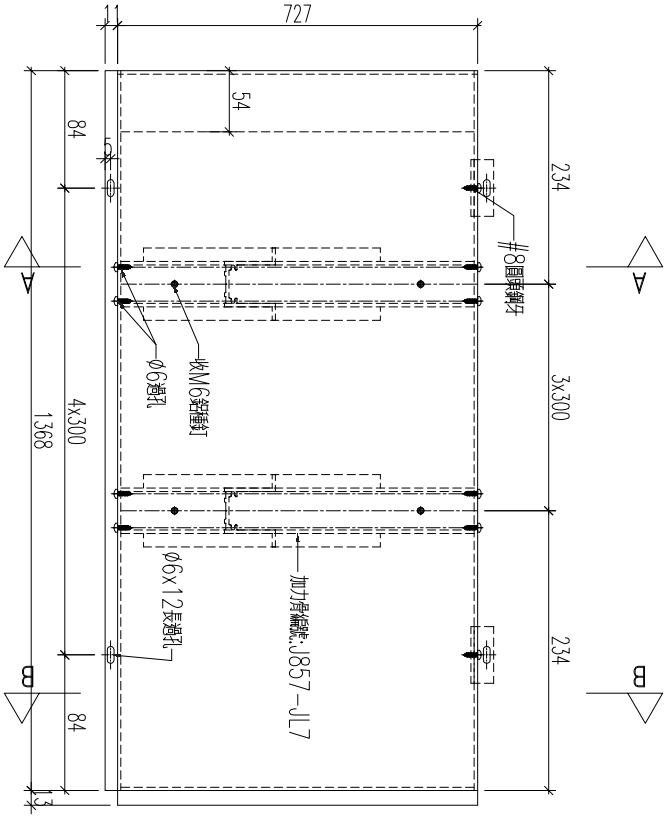

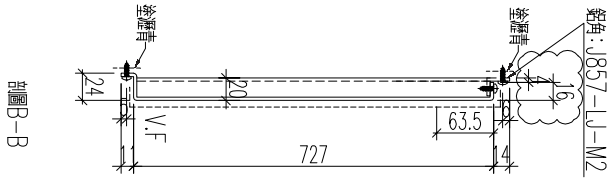

加工數量：1支

名稱	鋁板加工圖	制圖	黃漢卿	2022.12.2	修改			
材料	3mm厚鋁板	復核	王禮秋	2022.12.2	日期			
顏色	銅色(AL1)	批准			圖號	857-GB12-AP20a		


EG－DWG3

美特鋁質 有限公司
MIDI Aluminium Fabricator Ltd.

工程號	J857	地盤	啓鴻6552

款項


編號	數量	長度L	N	A	M	B
857-GB5-AP14a	1	1127	2x300	263.5	3x300	113.5

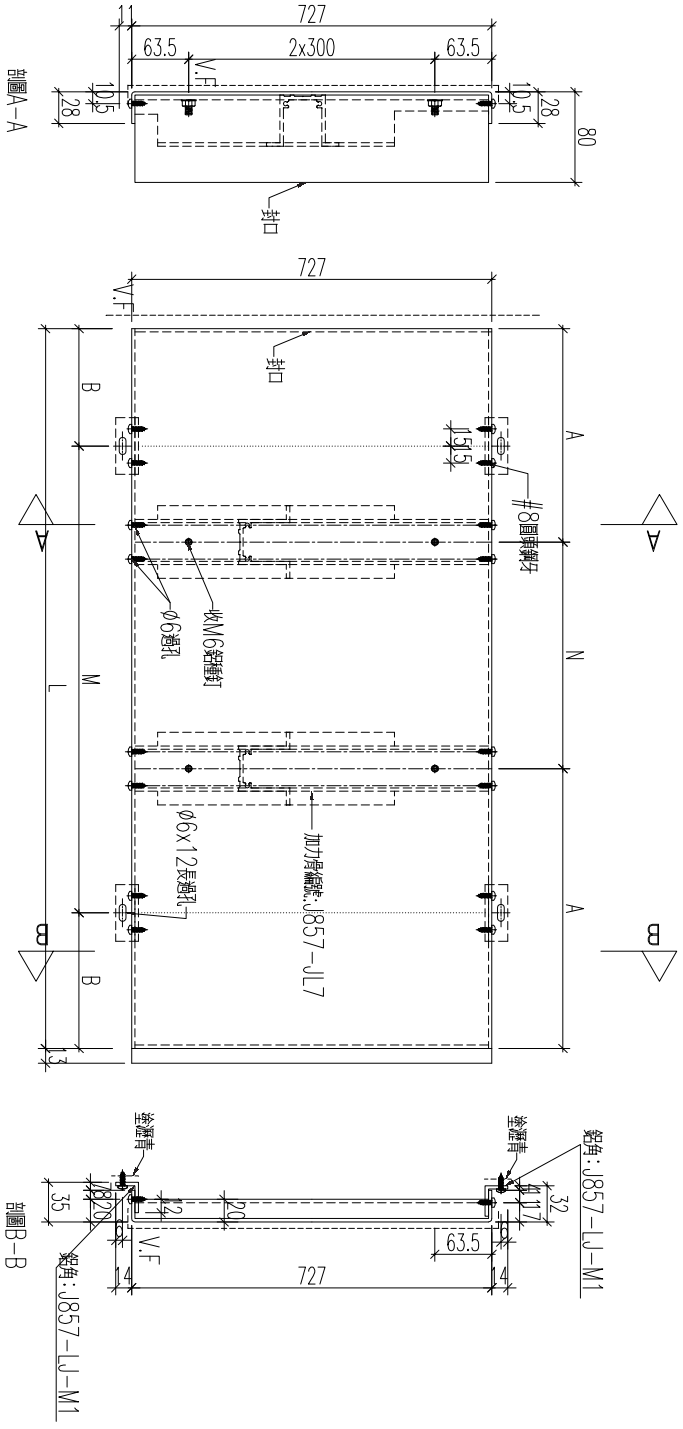



名稱	鋁板加工圖	制圖	黃漢卿	2022.12.2	修改			
材料	3mm厚鋁板	復核	王禮秋	2022.12.2	日期			
顏色	銅色(AL1)	批准			圖號	857-GB5-AP14a		

美特鋁質 有限公司
MIDI Aluminium Fabricator Ltd.

工程號	J857	地盤	啓鴻6552

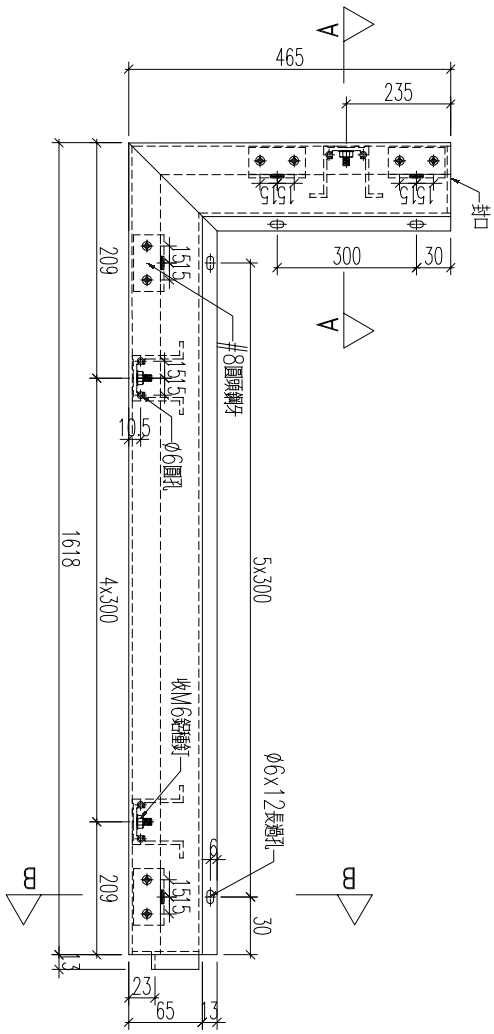

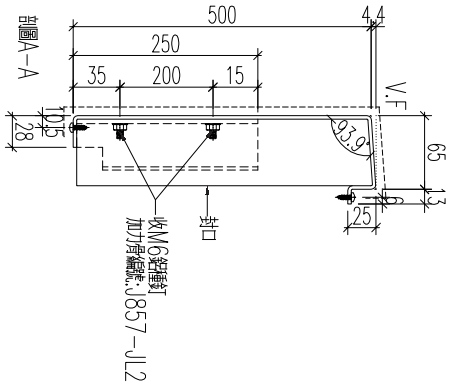

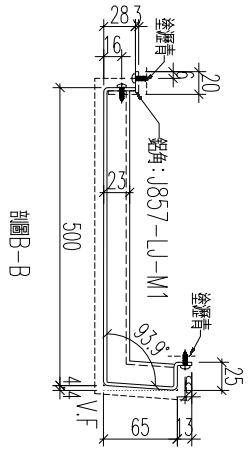

加工數量：1支


名稱	鋁板加工圖	制圖	黃漢卿	2022.12.2	修改			
材料	3mm厚鋁板	復核	王禮秋	2022.12.2	日期			
顏色	銅色(AL1)	批准			圖號	857－GB1－AP4		


EG－DWG3


美特鋁質 有限公司
MIDI Aluminium Fabricator Ltd.

工程號	J857	地盤	啓鴻6552

編號	數量	長度L	N	A	M	B	
857-GB1-AP6	1	1353	3x275	264	4x275	126.5	取消
857-GB1-AP26	1	1211	2x300	305.5	3x300	155.5	
857-GB1-AP31	1	910	1x300	305	2x300	155	
857-GB3-AP15	1	1718	4x300	259	5x300	109	取消
857-GB4-AP10	1	1298	3x275	236.5	4x275	99	
857-GB4-AP15	1	1306	3x275	240.5	4x275	103	
857-GB4-AP40	1	1374	3x275	274.5	4x275	137	
857-GB4-AP45	1	973	2x250	236.5	3x250	111.5	取消
857-GB3-AP14	1	1258	2x300	329	3x300	179	新增

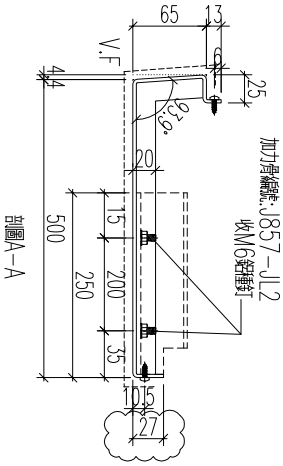

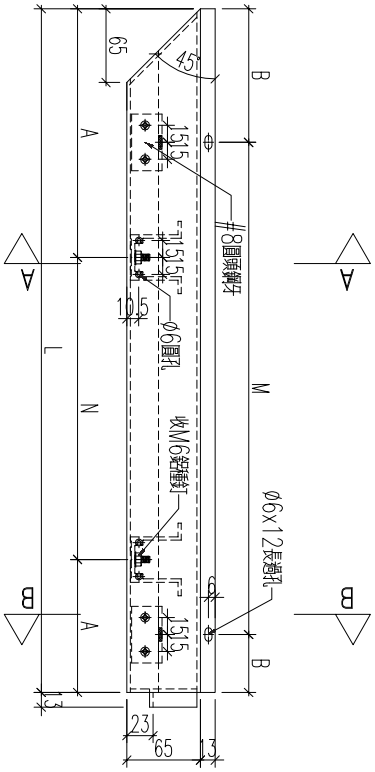

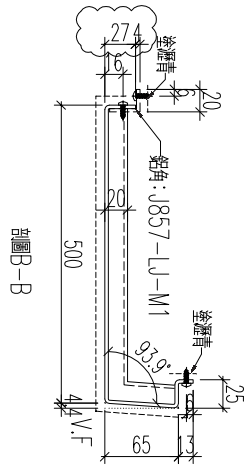


名稱	鋁板加工圖	制圖	黃漢卿	2022.12.2	修改	A		
材料	3mm厚鋁板	復核	王禮秋	2022.12.2	日期	2.23		
顏色	銅色(AL1)	批准			圖號	857-GB1-AP6		


EG－DWG3


美特鋁質 有限公司
MIDI Aluminium Fabricator Ltd.

工程號	J857	地盤	啓鴻6552

編號	數量	長度L	N	A	M	B	
857-GB1-AP7	1	1370	3x300	235	4x300	85	取消
857-GB1-AP8	1	1375	3x300	237.5	4x300	87.5	取消
857-GB1-AP16	2	1490	3x300	295	4x300	145	
857-GB1-AP23	1	1630	4x300	215	5x300	65	
857-GB2-AP4	1	950	2x300	175	3x300	25	取消
857-GB2-AP5	1	965	2x300	182.5	3x300	32.5	取消
857-GB2-AP12	2	1490	3x300	295	4x300	145	
857-GB2-AP19	1	1630	4x300	215	5x300	65	
857-GB2-AP36	1	968	2x300	184	3x300	34	取消
857-GB3-AP33	1	1630	4x300	215	5x300	65	
857-GB4-AP7	1	933	2x275	191.5	3x275	54	
857-GB4-AP16	1	1328	3x300	214	4x300	64	
857-GB4-AP38	2	1490	3x300	295	4x300	145	
857-GB4-AP38c	1	868	300	284	2x300	134	
857-GB9-AP20a	1	1490	3x300	295	4x300	145	
857-GB4-AP47	1	1533	4x275	216.5	5x275	158	新增

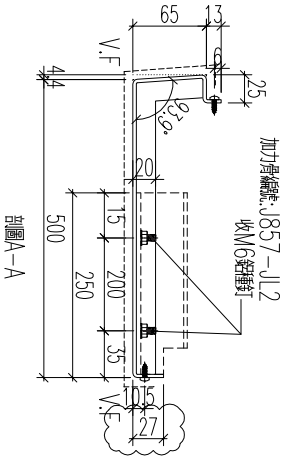

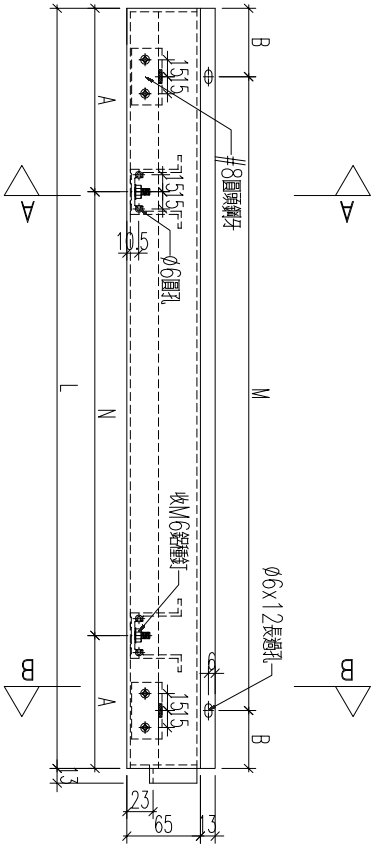

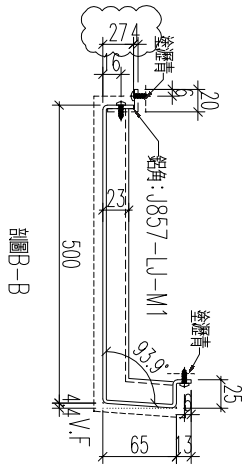


名稱	鋁板加工圖	制圖	黃漢卿	2022.12.2	修改	A		
材料	3mm厚鋁板	復核	王禮秋	2022.12.2	日期	2.23		
顏色	銅色(AL1)	批准			圖號	857-GB1-AP7		


EG－DWG3


美特鋁質 有限公司
MIDI Aluminium Fabricator Ltd.

工程號	J857	地盤	啓鴻6552

編號	數量	長度L	N	A	M	B	
857-GB1-AP5	1	1522	3x300	311	4x300	161	
857-GB1-AP25	1	1318	3x275	246.5	4x275	109	
857-GB1-AP29	1	1261	2x300	330.5	3x300	180.5	
857-GB2-AP22	1	1161	2x300	280.5	3x300	130.5	取消
857-GB3-AP13	1	953	1x300	326.5	2x300	176.5	
857-GB4-AP8	1	911	1x300	305.5	2x300	155.5	
857-GB4-AP39	1	936	1x300	318	2x300	168	
857-GB4-AP44	1	1191	2x300	295.5	3x300	145.5	取消
857-GB2-AP28	1	1258	2x300	329	3x300	179	新增

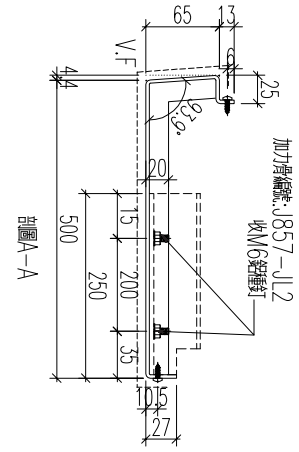

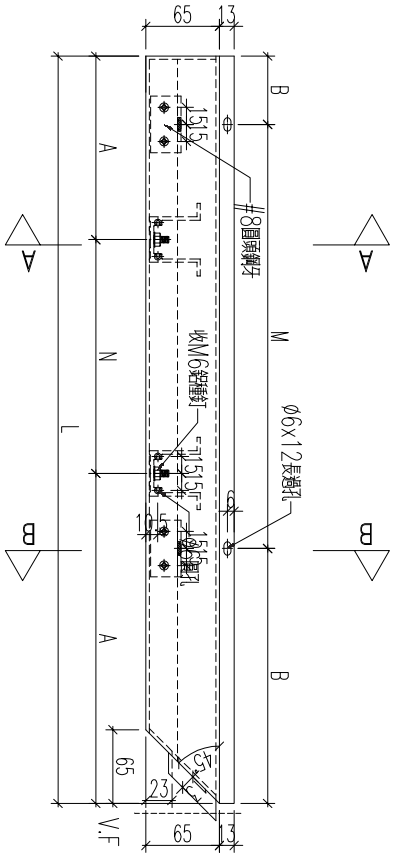

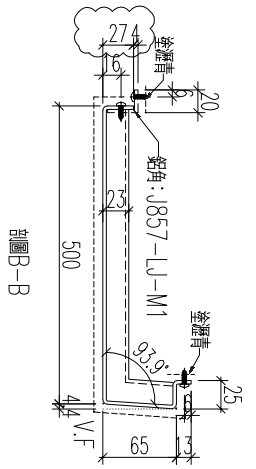


名稱	鋁板加工圖	制圖	黃漢卿	2022.12.2	修改	A		
材料	3mm厚鋁板	復核	王禮秋	2022.12.2	日期	2.23		
顏色	銅色(AL1)	批准			圖號	857-GB1-AP5		

EG－DWG3

美特鋁質 有限公司
MIDI Aluminium Fabricator Ltd.

工程號	J857	地盤	啓鴻6552

編號	數量	長度L	N	A	M	B	
857-GB1-AP24	1	1340	3x300	220	4x300	70	
857-GB2-AP6	1	1630	4x300	215	5x300	65	
857-GB3-AP19	1	1630	4x300	215	5x300	65	
857-GB3-AP34	1	965	2x300	182.5	3x300	32.5	取消
857-GB4-AP17	1	1639	4x300	219.5	5x300	69.5	
857-GB1-AP9	1	1638	4x300	219	5x300	69	新增

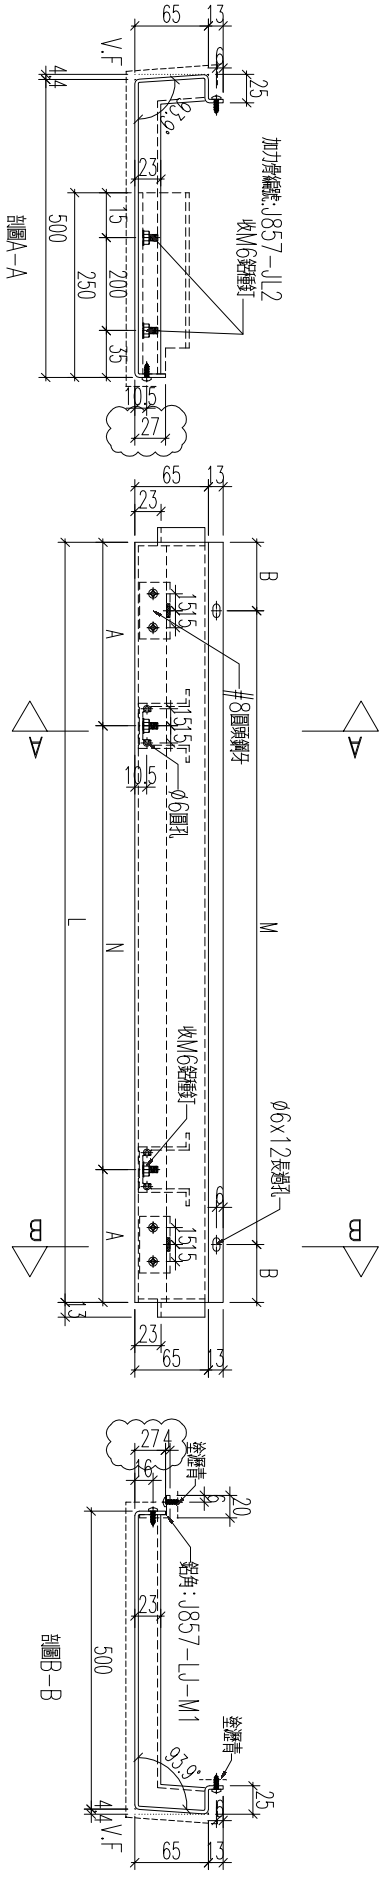


名稱	鋁板加工圖	制圖	黃漢卿	2022.12.2	修改	A		
材料	3mm厚鋁板	復核	王禮秋	2022.12.2	日期	2.23		
顏色	銅色(AL1)	批准			圖號	857-GB1-AP24		


EG－DWG3


美特鋁質 有限公司
MIDI Aluminium Fabricator Ltd.

工程號	J857	地盤	啓鴻6552

編號	數量	長度L	N	A	M	B	
857-GB1-AP32	1	933	2x270	196.5	3x270	61.5	
857-GB2-AP29	1	953	2x300	176.5	3x300	26.5	
857-GB2-AP32	1	485	1x300	92.5		30	
857-GB3-AP6	1	961	2x300	180.5	3x300	30.5	取消
857-GB3-AP10	1	485	1x300	92.5		30	
857-GB3-AP35	1	950	2x300	175	3x300	25	
857-GB4-AP44	1	1197	2x300	296	3x300	148.5	新增

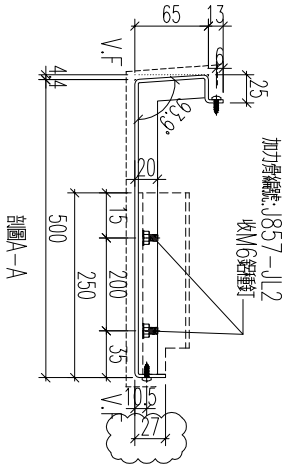

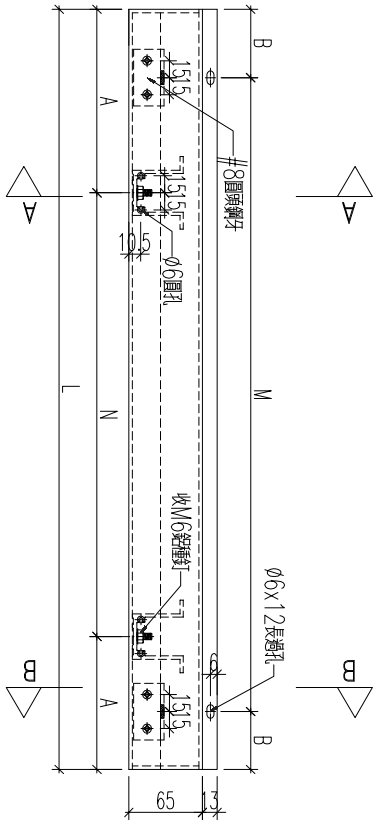


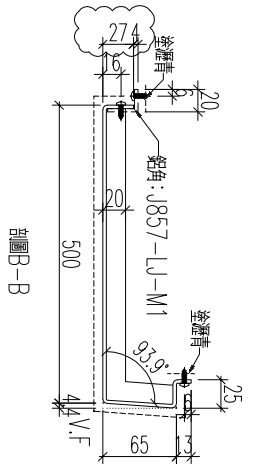

名稱	鋁板加工圖	制圖	黃漢卿	2022.12.2	修改	A		
材料	3mm厚鋁板	復核	王禮秋	2022.12.2	日期	2.23		
顏色	銅色(AL1)	批准			圖號	857-GB1-AP32		

美特鋁質 有限公司
MIDI Aluminium Fabricator Ltd.

工程號	J857	地盤	啓鴻6552

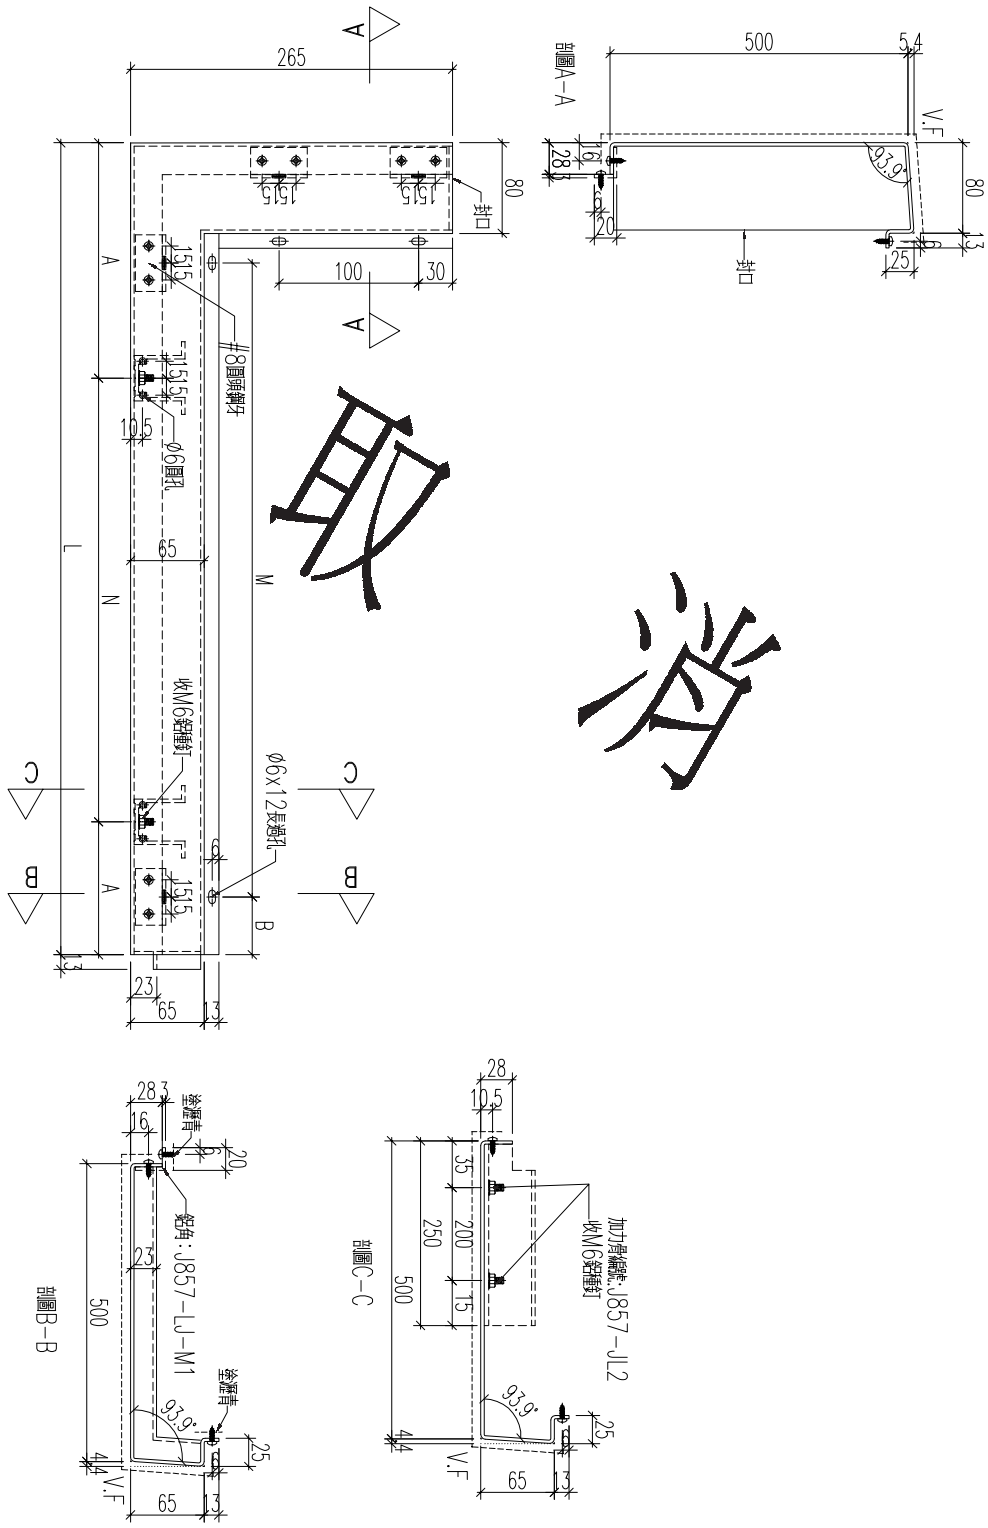



編號	數量	長度L	N	A	M	B
857-GB4-AP14	1	1535	4x300	167.5	4x300	30

名稱	鋁板加工圖	制圖	黃漢卿	2022.12.2	修改			
材料	3mm厚鋁板	復核	王禮秋	2022.12.2	日期			
顏色	銅色(AL1)	批准			圖號	857-GB4-AP14		

美特鋁質 有限公司
MIDI Aluminium Fabricator Ltd.

工程號	J857	地盤	啓鴻6552

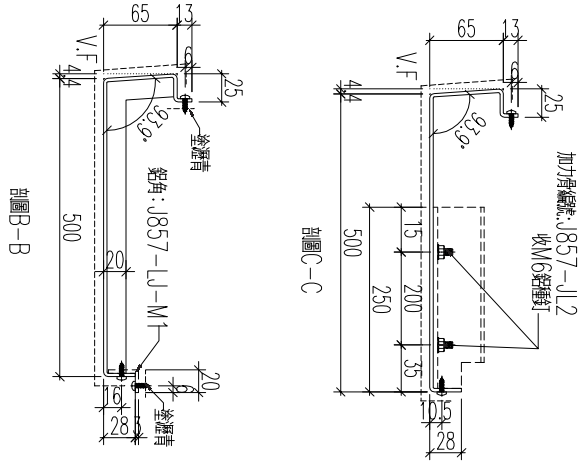

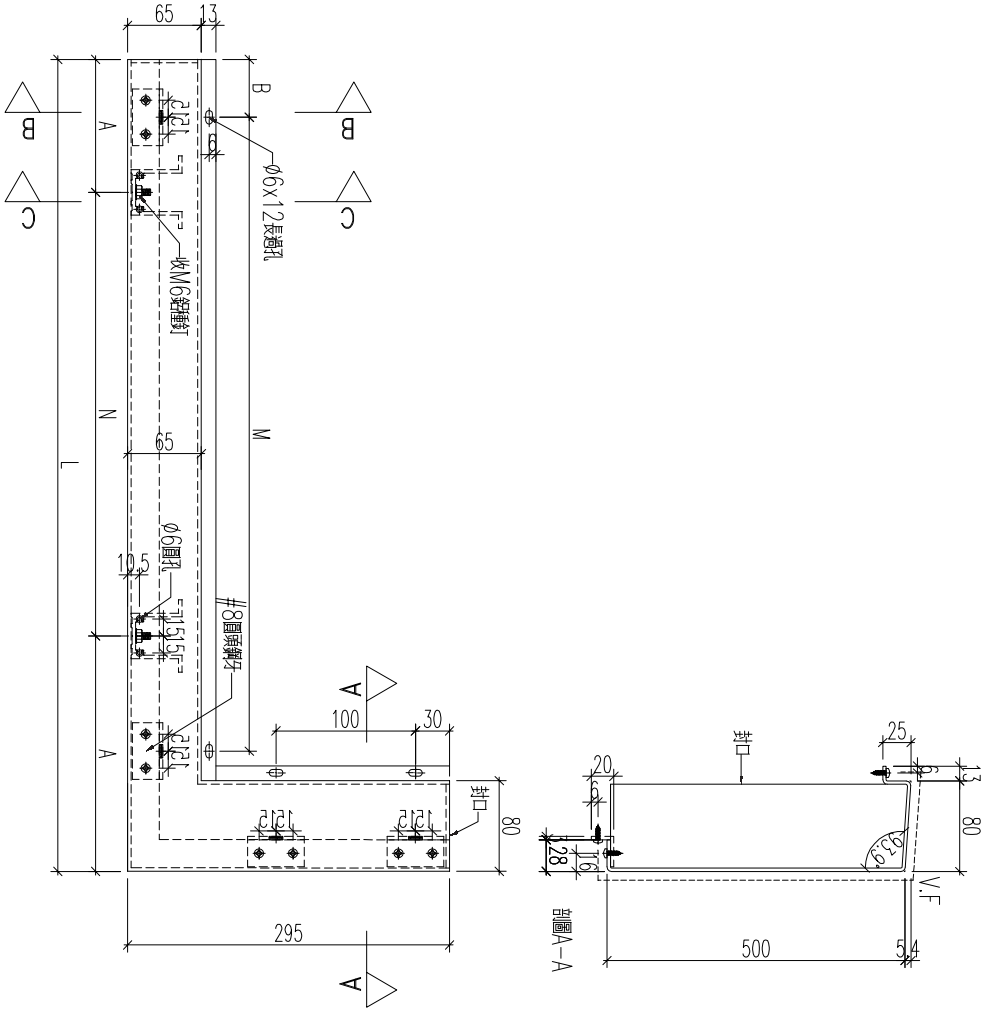

編號	數量	長度L	N	A	M	B
857-GB4-AP38b	1	1395	3x300	247.5	4x300	30

名稱	鋁板加工圖	制圖	黃漢卿	2022.12.2	修改			
材料	3mm厚鋁板	復核	王禮秋	2022.12.2	日期			
顏色	銅色(AL1)	批准			圖號	857-GB4-AP38b		


EG－DWG3


美特鋁質 有限公司
MIDI Aluminium Fabricator Ltd.


工程號	J857	地盤	啓鴻6552

編號	數量	長度L	N	A	M	B
857-GB1-AP27	1	1306	3x275	240.5	4x275	103
857-GB4-AP10	1	1393	3x300	246.5	4x300	96.5
857-GB4-AP46	1	1068	2x300	234	3x300	84

取消

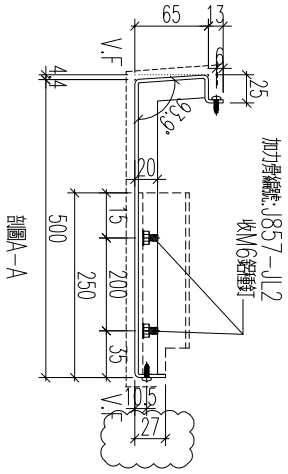

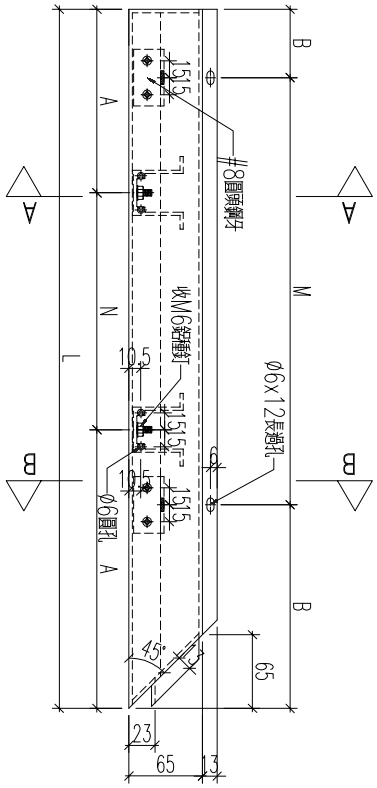

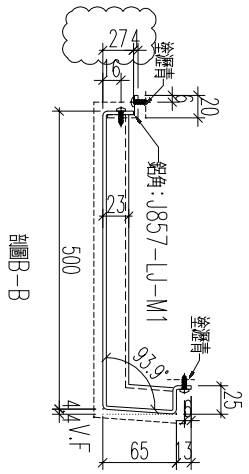

名稱	鋁板加工圖	制圖	黃漢卿	2022.12.2	修改	A		
材料	3mm厚鋁板	復核	王禮秋	2022.12.2	日期	2.23		
顏色	銅色(AL1)	批准			圖號	857-GB1-AP27		


EG－DWG3


美特鋁質 有限公司
MIDI Aluminium Fabricator Ltd.


工程號	J857	地盤	啓鴻6552

編號	數量	長度L	N	A	M	B
857-GB1-AP28	1	1356	3x300	228	4x300	78
857-GB2-AP21	1	1256	3x275	215.5	4x275	78
857-GB4-AP37	1	1388	3x300	244	4x300	94

取消

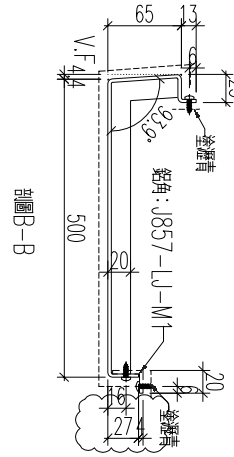

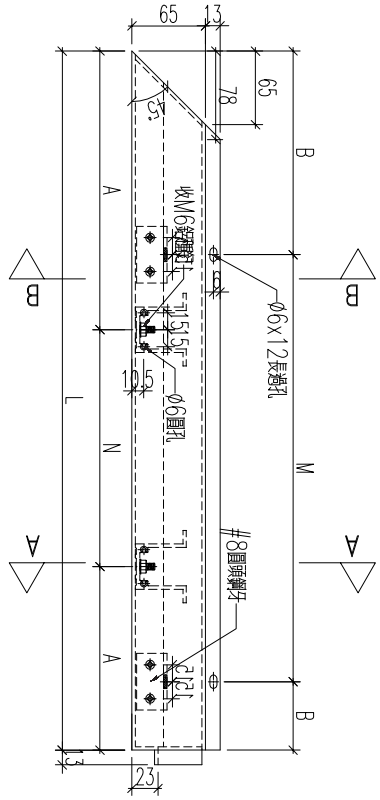

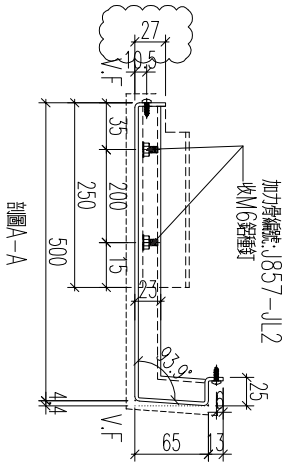


名稱	鋁板加工圖	制圖	黃漢卿	2022.12.2	修改	A		
材料	3mm厚鋁板	復核	王禮秋	2022.12.2	日期	2.23		
顏色	銅色(AL1)	批准			圖號	857-GB1-AP28		


EG－DWG3


美特鋁質 有限公司
MIDI Aluminium Fabricator Ltd.

工程號	J857	地盤	啓鴻6552

編號	數量	長度L	N	A	M	B
857-GB4-AP12	1	1727	4x300	263.5	5x300	113.5

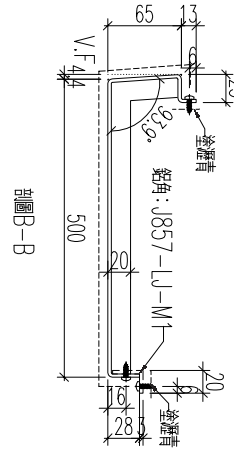

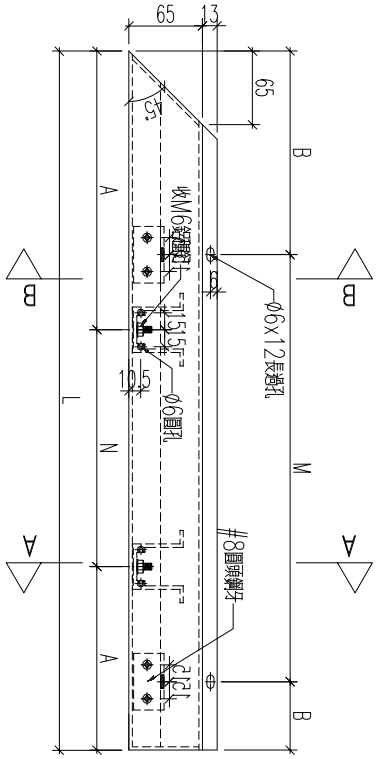

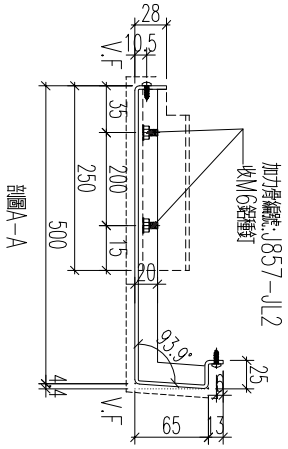

名稱	鋁板加工圖	制圖	黃漢卿	2022.12.2	修改			
材料	3mm厚鋁板	復核	王禮秋	2022.12.2	日期			
顏色	銅色(AL1)	批准			圖號	857-GB4-AP12		


EG－DWG3

美特鋁質 有限公司
MIDI Aluminium Fabricator Ltd.

工程號	J857	地盤	啓鴻6552

編號	數量	長度L	N	A	M	B
857-GB1-AP30	1	1466	3x300	283	4x300	133
857-GB2-AP28	1	1251	2x300	325.5	3x300	175.5
857-GB3-AP14	1	1251	2x300	325.5	3x300	175.5
857-GB4-AP9	1	1491	3x300	295.5	4x300	145.5

取消
取消

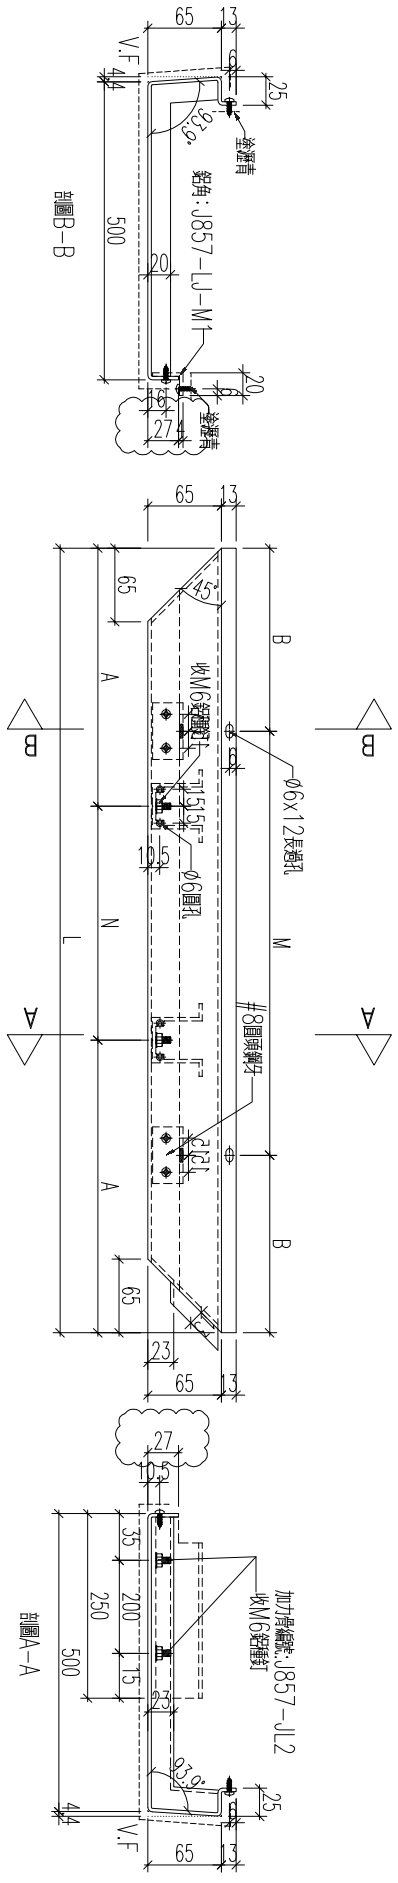


名稱	鋁板加工圖	制圖	黃漢卿	2022.12.2	修改	A		
材料	3mm厚鋁板	復核	王禮秋	2022.12.2	日期	2.23		
顏色	銅色(AL1)	批准			圖號	857-GB1-AP30		


EG－DWG3


美特鋁質 有限公司
MIDI Aluminium Fabricator Ltd.

工程號	J857	地盤	啓鴻6552

編號	數量	長度	N	A	M	B
857-GB4-AP36	1	1428	3x300	264	4x300	114
857-GB3-AP1	1	1378	3x300	239	4x300	89
857-GB2-AP20	1	1403	3x300	251.5	4x300	101.5
取消						

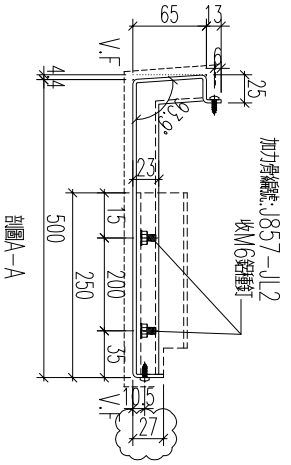

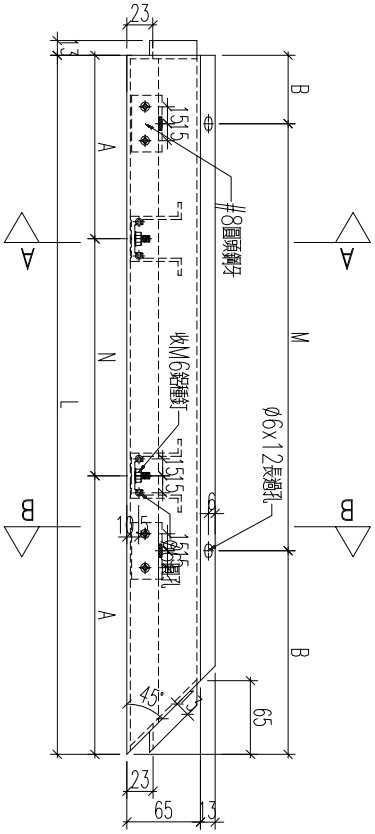

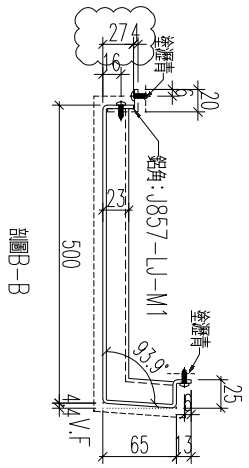

名稱	鋁板加工圖	制圖	黃漢卿	2022.12.2	修改	A		
材料	3mm厚鋁板	復核	王禮秋	2022.12.2	日期	2.23		
顏色	銅色(AL1)	批准			圖號	857-GB2-AP20		


EG－DWG3


美特鋁質 有限公司
MIDI Aluminium Fabricator Ltd.


工程號	J857	地盤	啓鴻6552

編號	數量	長度L	N	A	M	B
857-GB2-AP41	1	953	2x250	226.5	3x250	101.5
857-GB3-AP18	1	1398	3x300	249	4x300	99
857-GB4-AP43	1	1286	3x275	230.5	4x275	93

取消

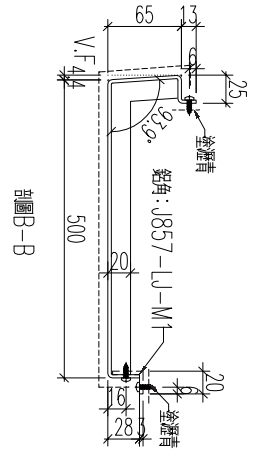

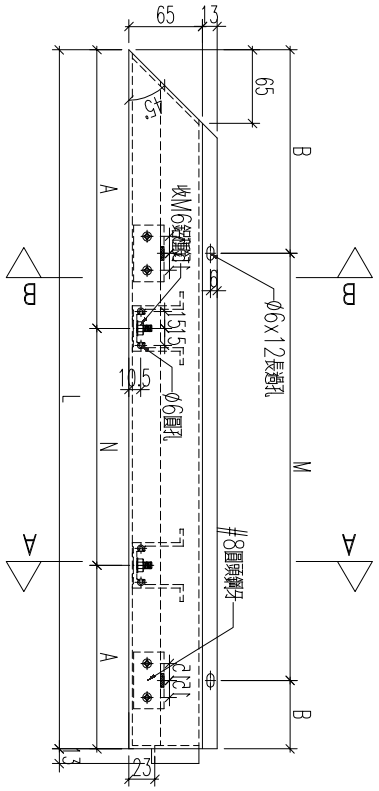

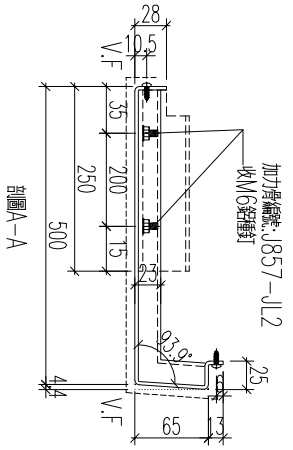



名稱	鋁板加工圖	制圖	黃漢卿	2022.12.2	修改			
材料	3mm厚鋁板	復核	王禮秋	2022.12.2	日期			
顏色	銅色(AL1)	批准			圖號	857-GB2-AP41		


美特鋁質 有限公司
MIDI Aluminium Fabricator Ltd.

工程號	J857	地盤	啓鴻6552

編號	數量	長度L	N	A	M	B
857-GB2-AP23	1	851	300	275.5	2x300	125.5

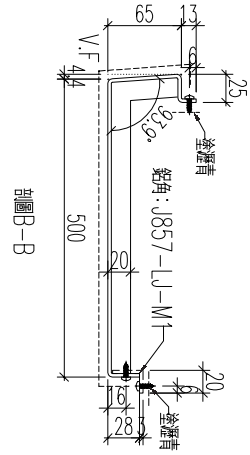

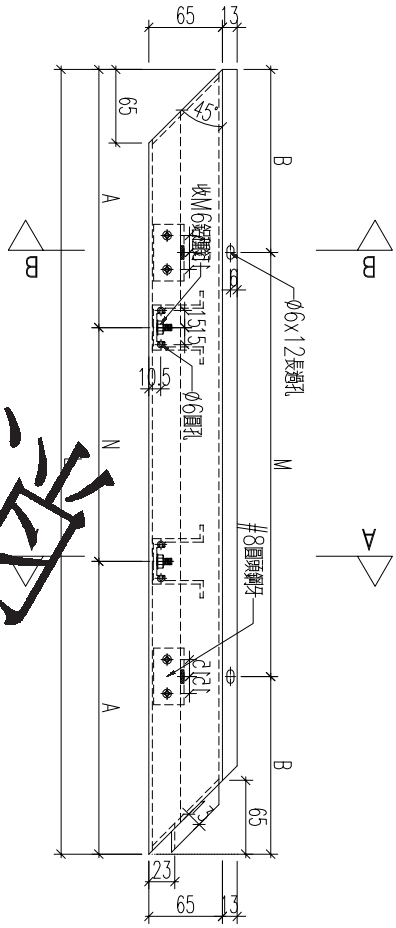

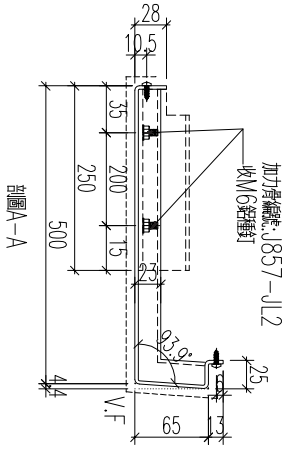


取消


名稱	鋁板加工圖	制圖	黃漢卿	2022.12.2	修改			
材料	3mm厚鋁板	復核	王禮秋	2022.12.2	日期			
顏色	銅色(AL1)	批准			圖號	857-GB2-AP23		

美特鋁質 有限公司
MIDI Aluminium Fabricator Ltd.

工程號	J857	地盤	啓鴻6552

編號	數量	長度L	N	A	M	B
857-GB2-AP24	1					

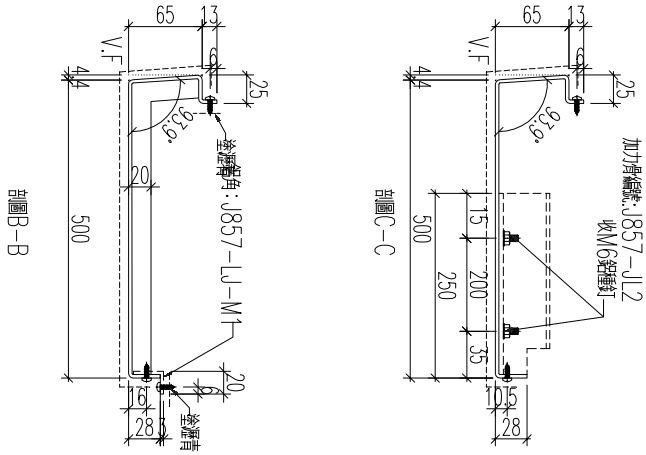


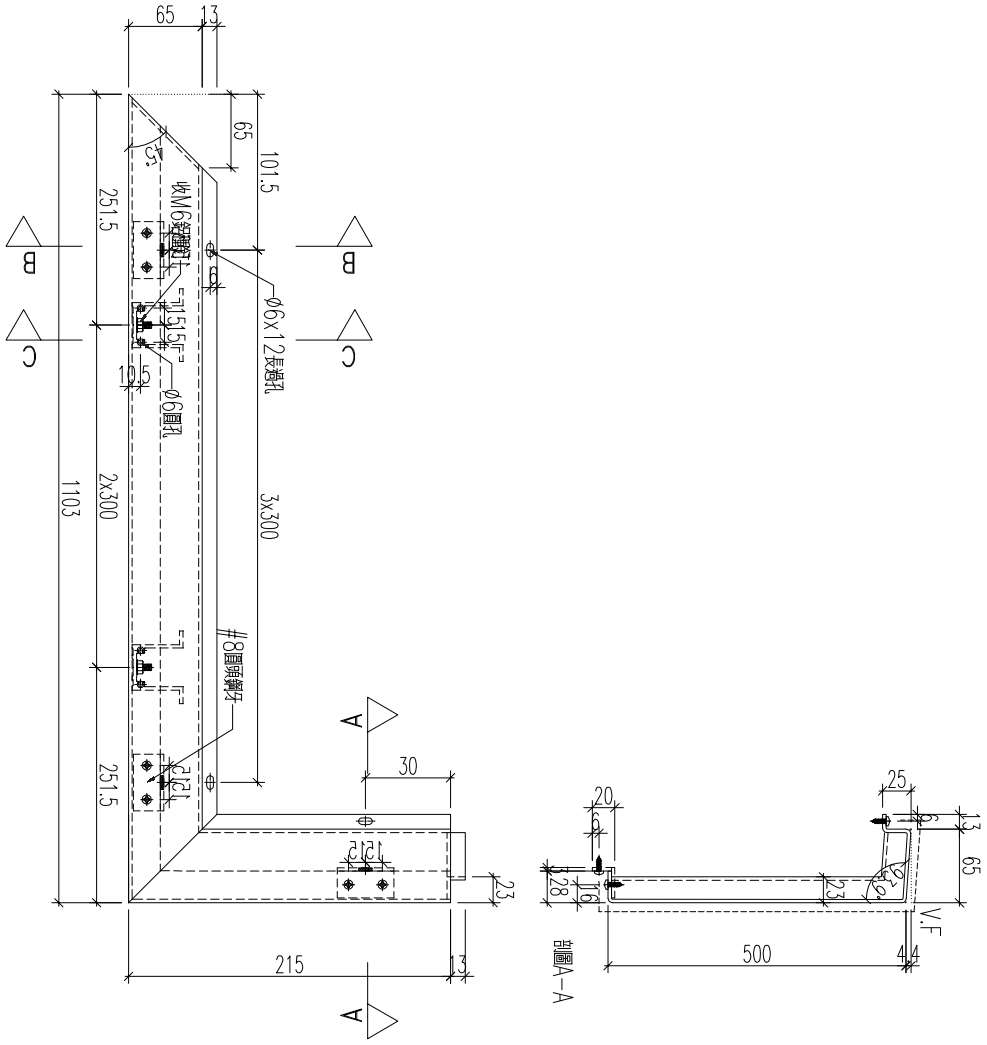

名稱	鋁板加工圖	制圖	黃漢卿	2022.12.2	修改			
材料	3mm厚鋁板	復核	王禮秋	2022.12.2	日期			
顏色	銀色(AL1)	批准			圖號	857-GB2-AP24		

美特鋁質 有限公司
MIDI Aluminium Fabricator Ltd.

工程號	J857	地盤	啓鴻6552

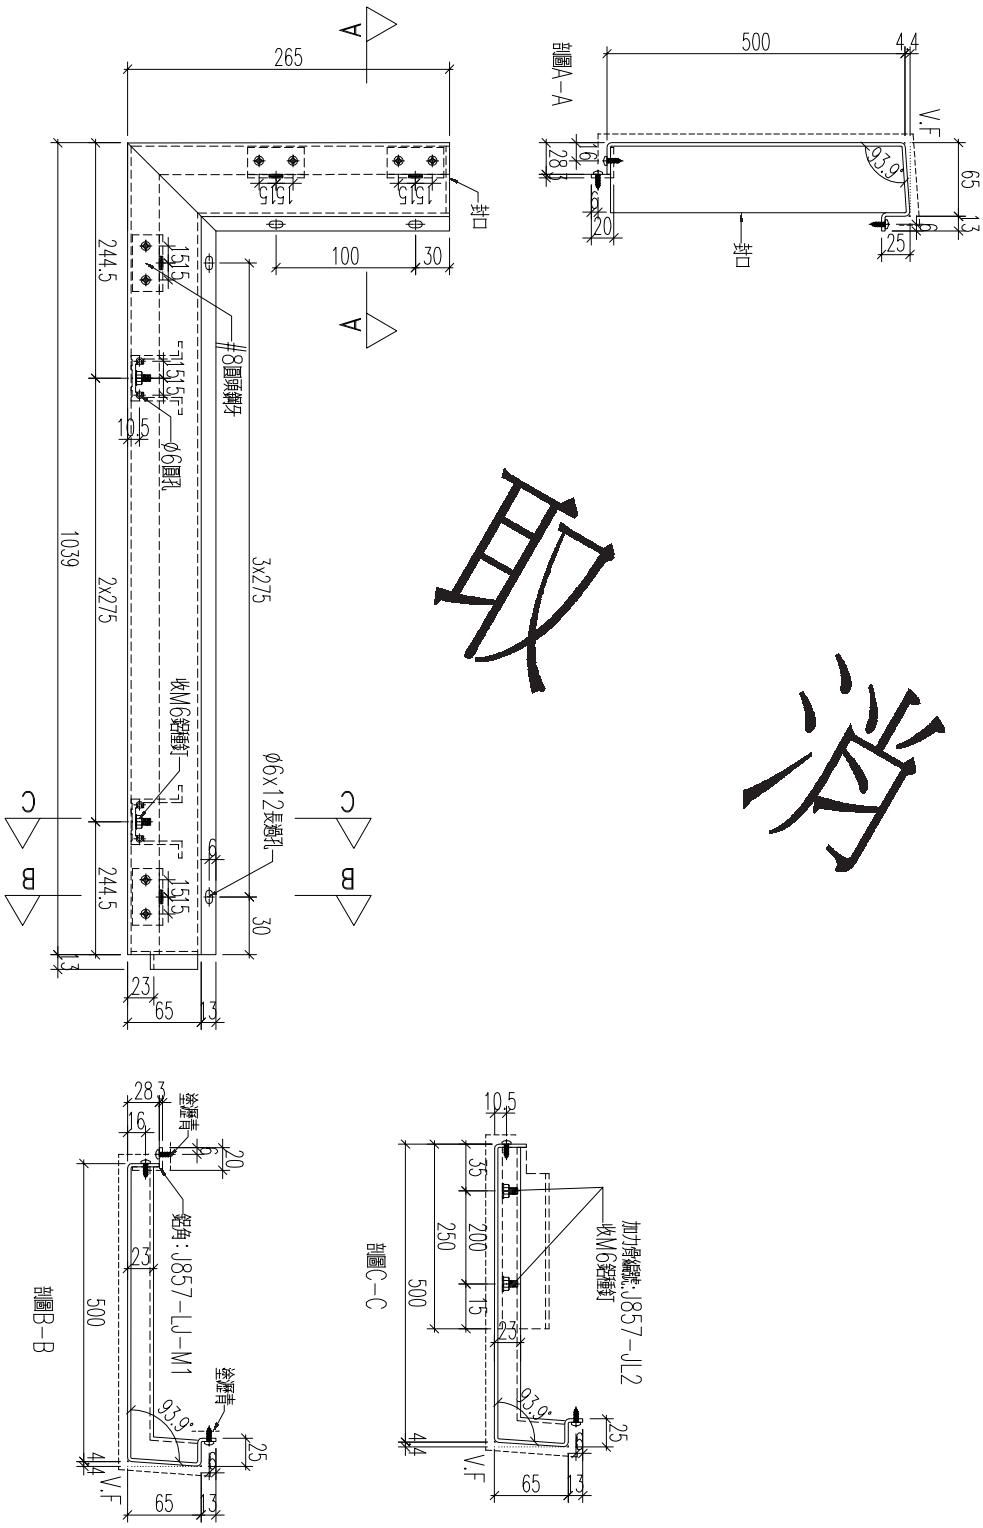


取消

加工數量：1支

名稱	鋁板加工圖	制圖	黃漢卿	2022.12.2	修改			
材料	3mm厚鋁板	復核	王禮秋	2022.12.2	日期			
顏色	銅色(AL1)	批准			圖號	857－GB4－AP14		

美特鋁質 有限公司
MIDI Aluminium Fabricator Ltd.

工程號	J857	地盤	啓鴻6552

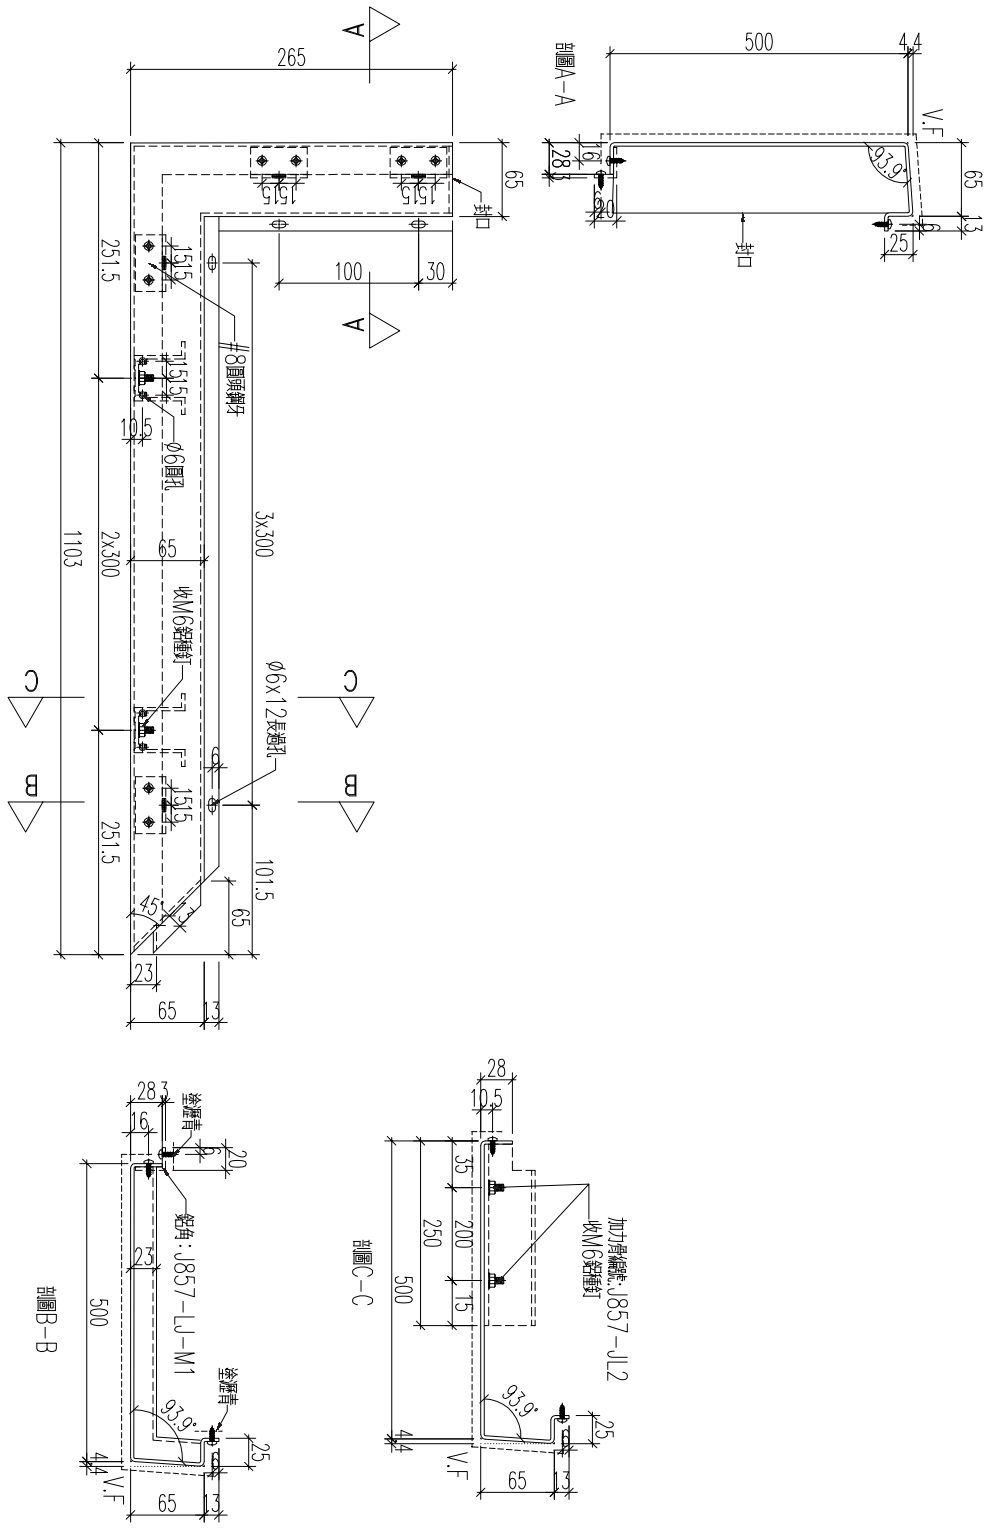

編號	數量	長度L	N	A	M	B
857-GB3-AP41	1					


名稱	鋁板加工圖	制圖	黃漢卿	2022.12.2	修改			
材料	3mm厚鋁板	復核	王禮秋	2022.12.2	日期			
顏色	銅色(AL1)	批准			圖號	857-GB3-AP41		


EG－DWG3


美特鋁質 有限公司
MIDI Aluminium Fabricator Ltd.

工程號	J857	地盤	啓鴻6552

編號	數量	長度L	N	A	M	B
857-GB4-AP16	1					

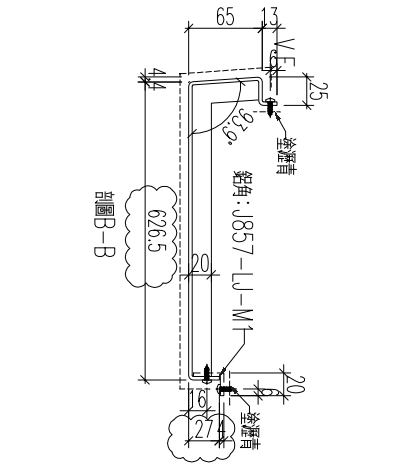

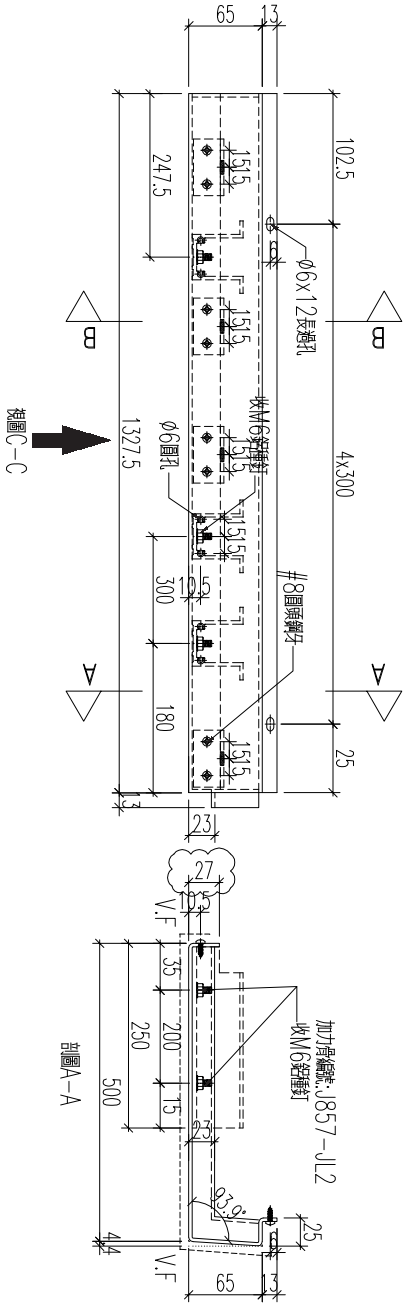

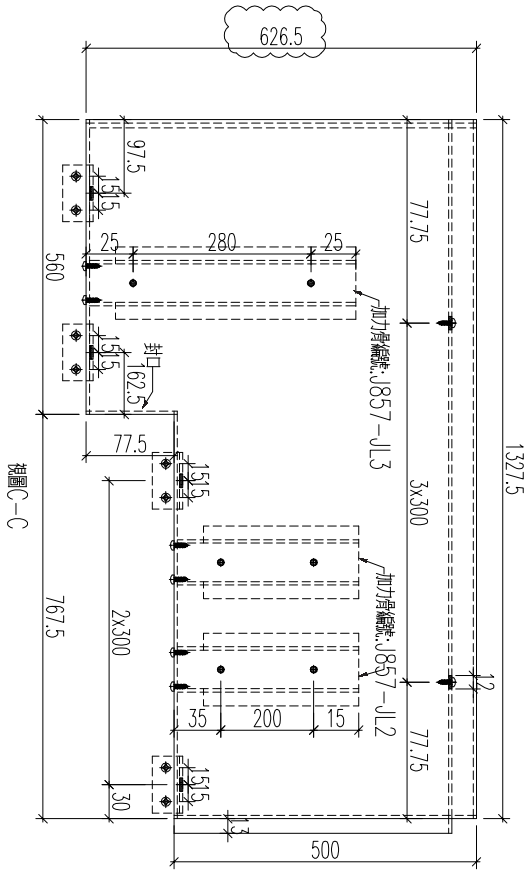


名稱	鋁板加工圖	制圖	黃漢卿	2022.12.2	修改	A		
材料	3mm厚鋁板	復核	王禮秋	2022.12.2	日期	2.23		
顏色	銅色(AL1)	批准			圖號	857-GB4-AP16		


EG－DWG3


美特鋁質 有限公司
MIDI Aluminium Fabricator Ltd.


工程號	J857	地盤	啓鴻6552

編號	數量	長度L	N	A	M	B
857-GB4-AP41	1					

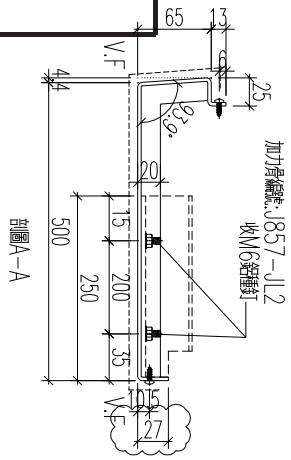

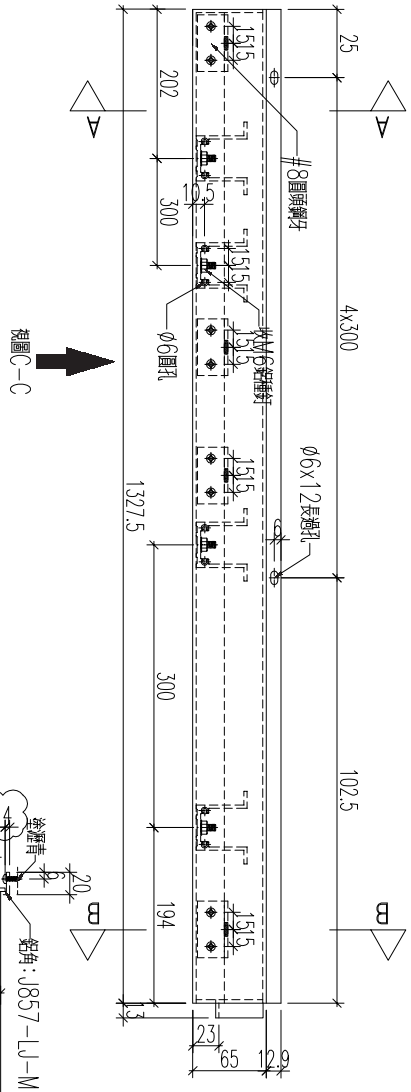

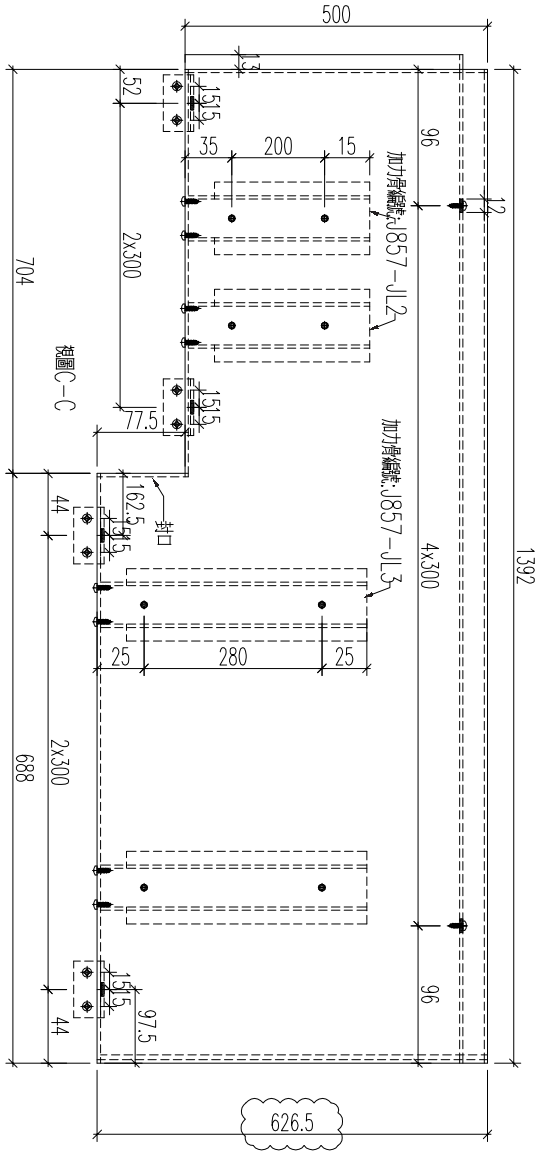

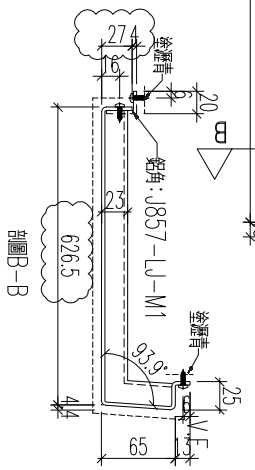

名稱	鋁板加工圖	制圖	黃漢卿	2022.12.2	修改	A		
材料	3mm厚鋁板	復核	王禮秋	2022.12.2	日期	2.23		
顏色	銅色(AL1)	批准			圖號	857-GB4-AP41		


EG－DWG3


新增


美特鋁質 有限公司
MIDI Aluminium Fabricator Ltd.


工程號	J857	地盤	啓鴻6552

編號	數量	長度L
857-GB2-AP40	1	1668

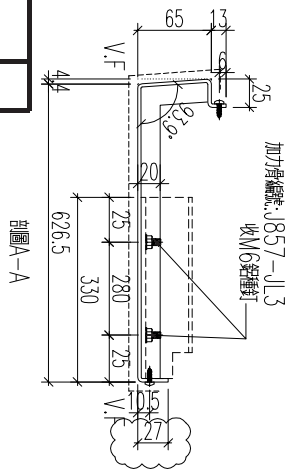

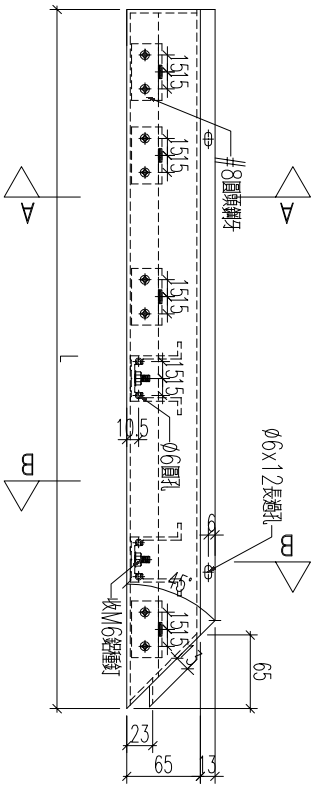

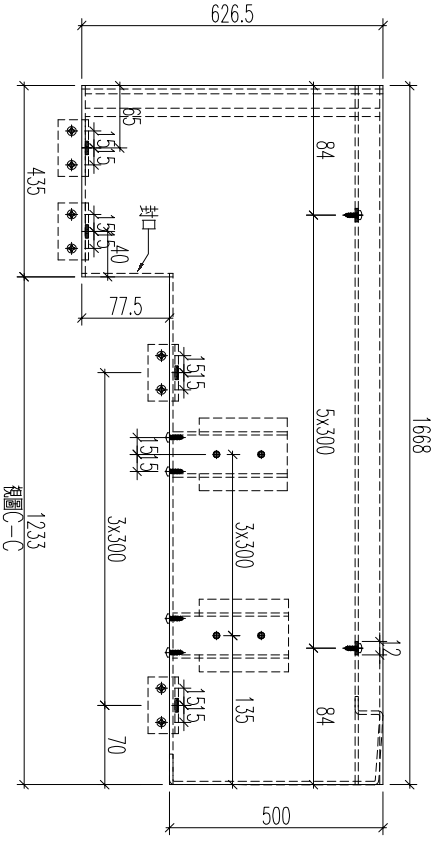

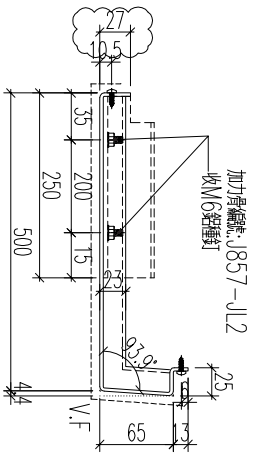

名稱	鋁板加工圖	制圖	黃漢卿	2022.12.2	修改	A		
材料	3mm厚鋁板	復核	王禮秋	2022.12.2	日期	2.23		
顏色	銅色(AL1)	批准			圖號	857-GB2-AP40		


EG－DWG3


新增


美特鋁質 有限公司
MIDI Aluminium Fabricator Ltd.

工程號	J857	地盤	啓鴻6552

編號	數量	長度L
857-GB3-AP2	1	1668

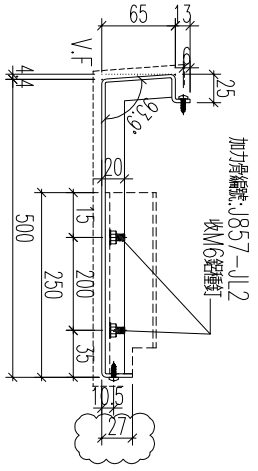

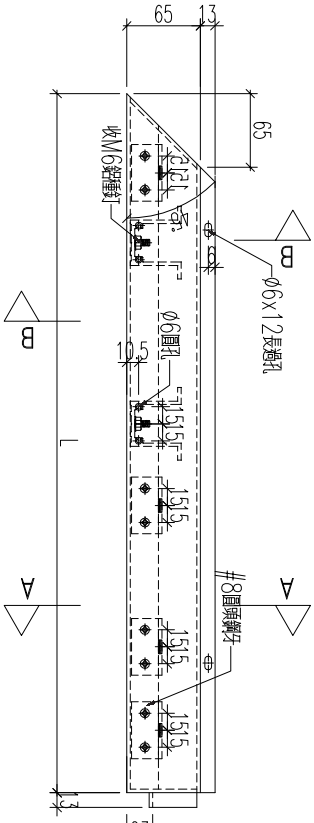

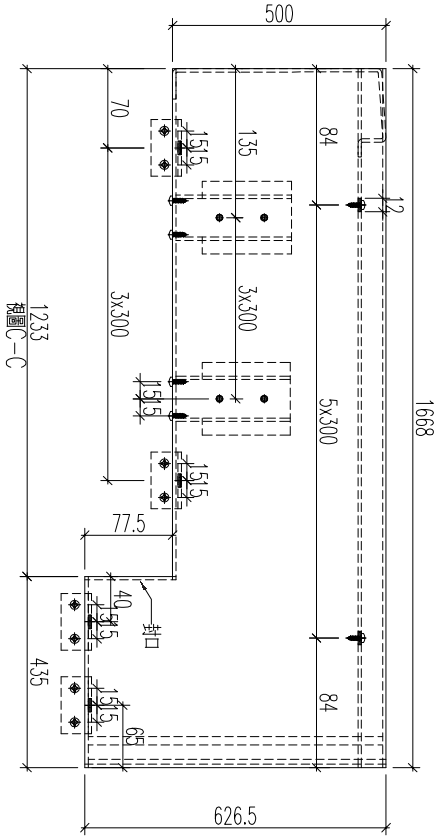

名稱	鋁板加工圖	制圖	黃漢卿	2022.12.2	修改	A		
材料	3mm厚鋁板	復核	王禮秋	2022.12.2	日期	2.23		
顏色	銅色(AL1)	批准			圖號	857-GB3-AP2		


EG－DWG3


新增


美特鋁質 有限公司
MIDI Aluminium Fabricator Ltd.

工程號	J857	地盤	啓鴻6552

編號	數量
857-GB5-AP1	1

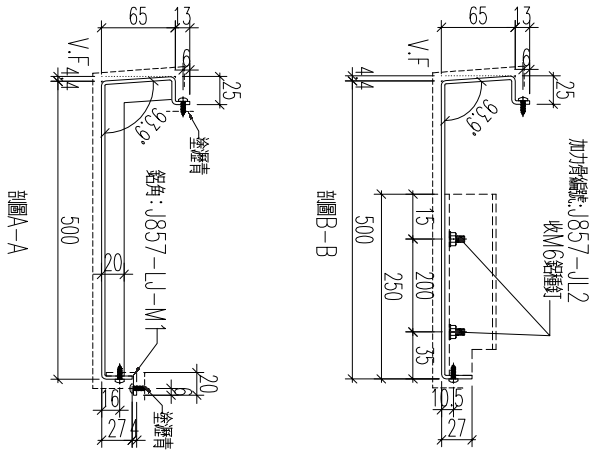

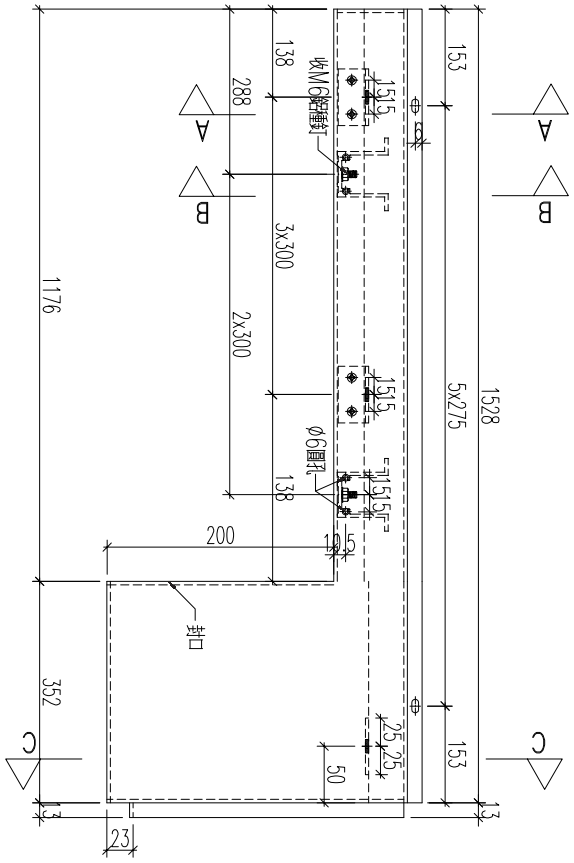


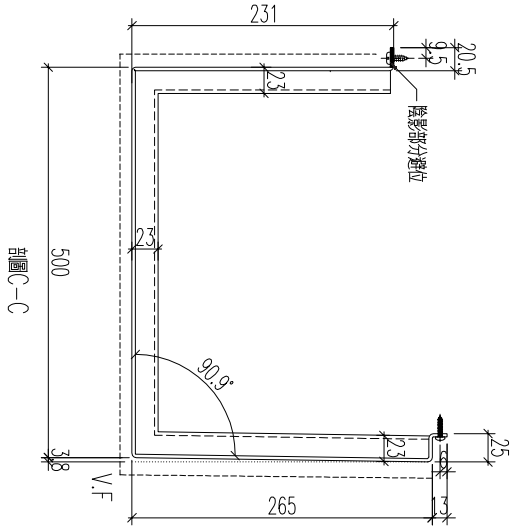

名稱	鋁板加工圖	制圖	黃漢卿	2022.12.2	修改	A		
材料	3mm厚鋁板	復核	王禮秋	2022.12.2	日期	2.23		
顏色	銅色(AL1)	批准			圖號	857-GB5-AP1		

美特鋁質 有限公司
MIDI Aluminium Fabricator Ltd.

工程號	J857	地盤	啓鴻6552

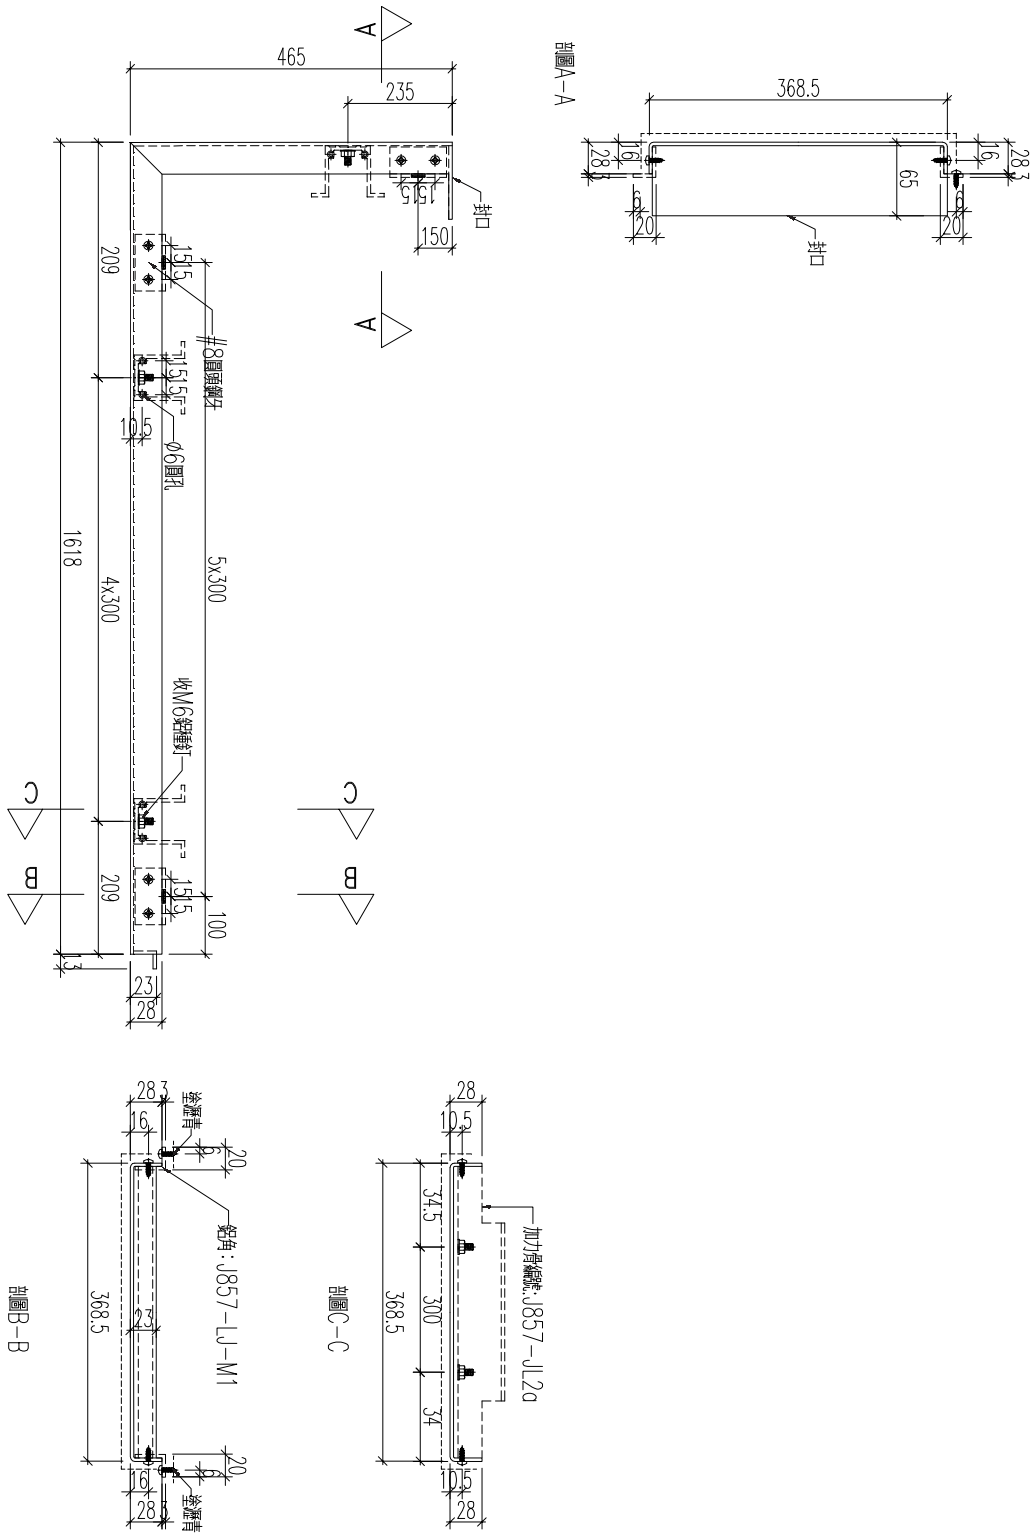

加工數量：1支


名稱	鋁板加工圖	制圖	黃漢卿	2022.12.2	修改			
材料	3mm厚鋁板	復核	王禮秋	2022.12.2	日期			
顏色	深灰色(AL2)	批准			圖號	857－GB1－AP4a		


EG－DWG3


美特鋁質 有限公司
MIDI Aluminium Fabricator Ltd.

工程號	J857	地盤	啓鴻6552

編號	數量	長度L	M	B	N	A	
857-GB1-AP5a	1	1485	3x300	292.5	4x300	142.5	
857-GB1-AP25a	1	1281	3x275	228	4x275	90.5	
857-GB1-AP29a	1	1224	2x300	312	3x300	162	
857-GB2-AP22a	1	1124	2x300	262	3x300	112	取消
857-GB3-AP13a	1	916	1x300	308	2x300	158	
857-GB4-AP8a	1	874	1x300	287	2x300	137	
857-GB4-AP39a	1	899	1x300	299.5	2x300	149.5	
857-GB4-AP44a	1	1154	2x300	277	3x300	127	取消
857-GB2-AP28a	1	1221	2x300	310.5	3x300	160.5	新增

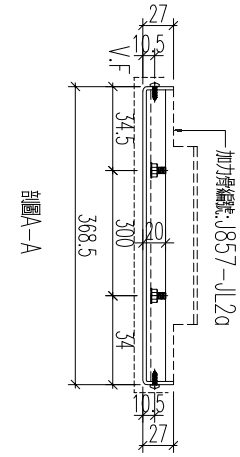

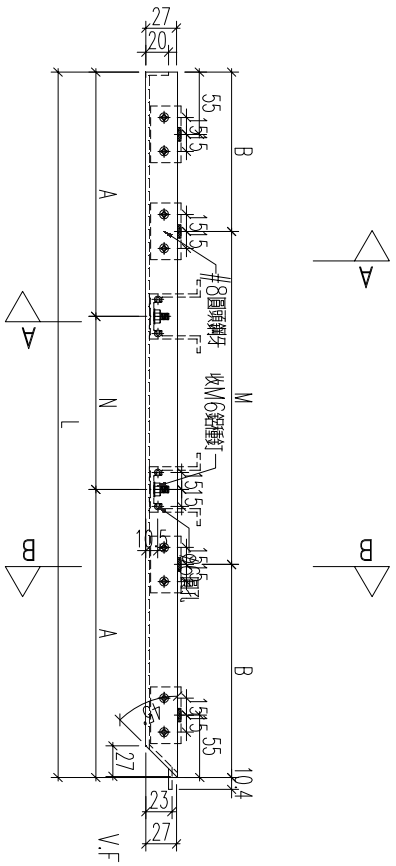

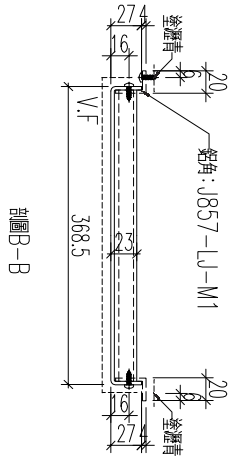


名稱	鋁板加工圖	制圖	黃漢卿	2022.12.2	修改	A		
材料	3mm厚鋁板	復核	王禮秋	2022.12.2	日期	2.23		
顏色	深灰色(AL2)	批准			圖號	857-GB1-AP5a		

EG－DWG3


美特鋁質 有限公司
MIDI Aluminium Fabricator Ltd.


工程號	J857	地盤	啓鴻6552

編號	數量	長度L	M	B	N	A	
857-GB1-AP6a	1	1316	3x275	245.5	4x275	108	取消
857-GB1-AP26a	1	1174	2x300	287	3x300	137	
857-GB1-AP31a	1	873	1x300	286.5	2x300	136.5	
857-GB3-AP15a	1	1681	4x300	240.5	5x300	90.5	取消
857-GB4-AP10a	1	1261	3x275	218	4x275	80.5	
857-GB4-AP15a	1	1269	3x275	222	4x275	84.5	
857-GB4-AP40a	1	1337	3x275	256	4x275	118.5	
857-GB4-AP45a	1	936	2x250	218	3x250	93	取消 新增
857-GB3-AP14a	1	1258	2x300	329	3x300	179	

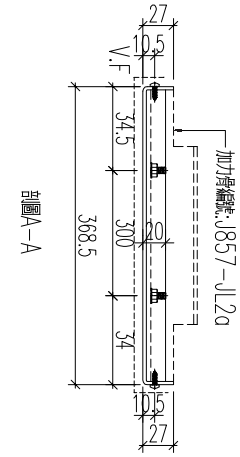

剖圖A-A

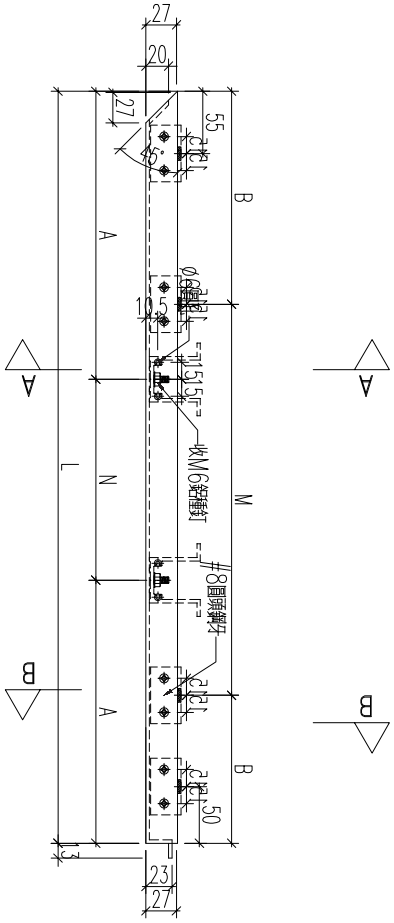

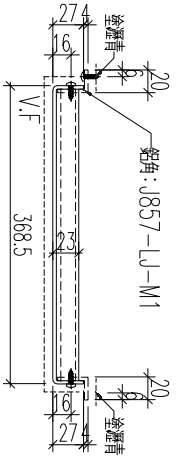

剖圖B-B


名稱	鋁板加工圖	制圖	黃漢卿	2022.12.2	修改	A		
材料	3mm厚鋁板	復核	王禮秋	2022.12.2	日期	2.23		
顏色	深灰色(AL2)	批准			圖號	857-GB1-AP6a		


EG－DWG3


美特鋁質 有限公司
MIDI Aluminium Fabricator Ltd.

工程號	J857	地盤	啓鴻6552

編號	數量	長度L	M	B	N	A	
857－GB1－AP7a	1	1370	3x300	235	4x300	85	取消
857－GB1－AP8a	1	1375	3x300	237.5	4x300	87.5	取消
857－GB1－AP16a	2	1490	3x300	295	4x300	145	
857－GB1－AP23a	1	1630	4x300	215	5x300	65	
857－GB2－AP4a	1	950	2x300	175	3x300	25	取消
857－GB2－AP5a	1	965	2x300	182.5	3x300	32.5	取消
857－GB2－AP12a	2	1490	3x300	295	4x300	145	
857－GB2－AP19a	1	1630	4x300	215	5x300	65	
857－GB2－AP36a	1	968	2x300	184	3x300	34	取消
857－GB3－AP33a	1	1630	4x300	215	5x300	65	
857－GB4－AP7a	1	933	2x275	191.5	3x275	54	
857－GB4－AP16a	1	1328	3x300	214	4x300	64	
857－GB4－AP38a	2	1490	3x300	295	4x300	145	
857－GB4－AP38ca	1	868	300	284	2x300	134	
857－GB9－AP20aa	1	1490	3x300	295	4x300	145	
857－GB4－AP47a	1	1533	4x275	216.5	5x275	158	新增

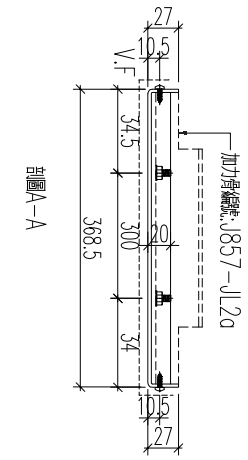

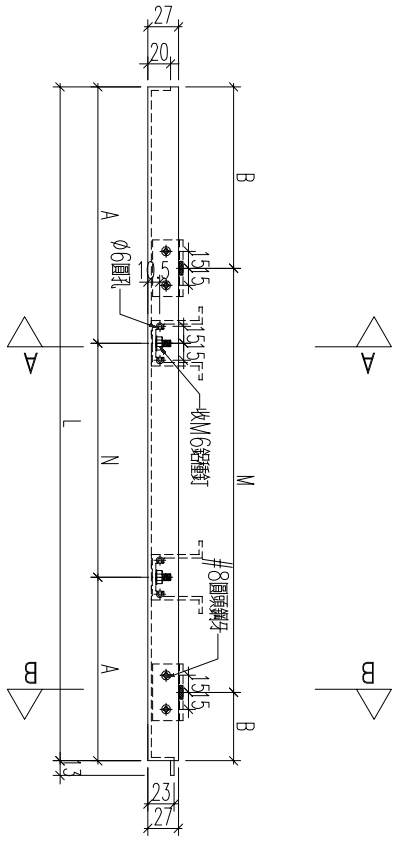

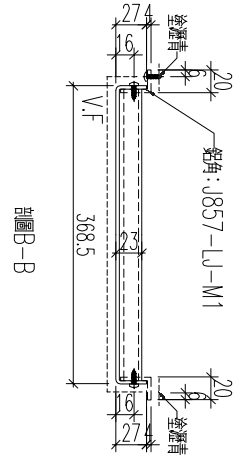

名稱	鋁板加工圖	制圖	黃漢卿	2022.12.2	修改	A		
材料	3mm厚鋁板	復核	王禮秋	2022.12.2	日期	2.23		
顏色	深灰色(AL2)	批准			圖號	857－GB1－AP7a		

EG－DWG3


美特鋁質 有限公司
MIDI Aluminium Fabricator Ltd.

工程號	J857	地盤	啓鴻6552


編號	數量	長度L	M	B	N	A
857-GB1-AP24a	1	1340	3x300	220	4x300	70
857-GB2-AP6a	1	1630	4x300	215	5x300	65
857-GB3-AP19a	1	1630	4x300	215	5x300	65
857-GB3-AP34a	1	965	2x300	182.5	3x300	32.5
857-GB4-AP17a	1	1639	4x300	219.5	5x300	69.5
857-GB1-AP9a	1	1638	4x300	219	5x300	69


取消

新增

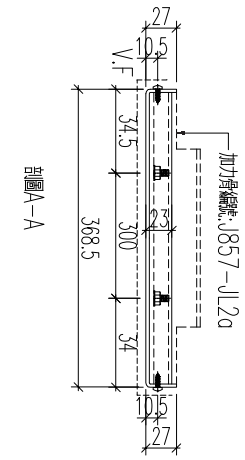

剖圖A-A

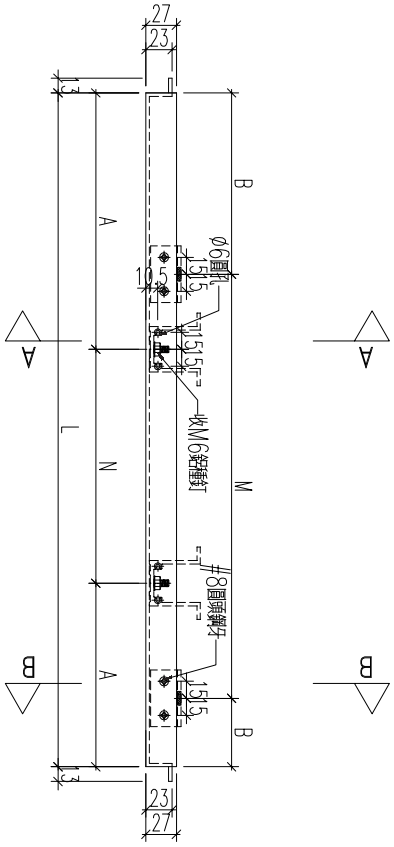

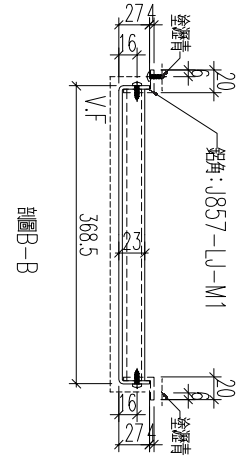

剖圖B-B


名稱	鋁板加工圖	制圖	黃漢卿	2022.12.2	修改	A		
材料	3mm厚鋁板	復核	王禮秋	2022.12.2	日期	2.23		
顏色	深灰色(AL2)	批准			圖號	857-GB1-AP24a		


EG－DWG3


美特鋁質 有限公司
MIDI Aluminium Fabricator Ltd.

工程號	J857	地盤	啓鴻6552

編號	數量	長度L	M	B	N	A	
857－GB1－AP32a	1	933	2x270	196.5	3x270	61.5	
857－GB2－AP29a	1	953	2x300	176.5	3x300	26.5	
857－GB2－AP32a	1	485	1x300	92.5		242.5	
857－GB3－AP6a	1	961	2x300	180.5	3x300	30.5	取消
857－GB3－AP10a	1	485	1x300	92.5		242.5	
857－GB3－AP35a	1	950	2x300	175	3x300	25	
857－GB4－AP44a	1	1197	2x300	296	3x300	148.5	新增

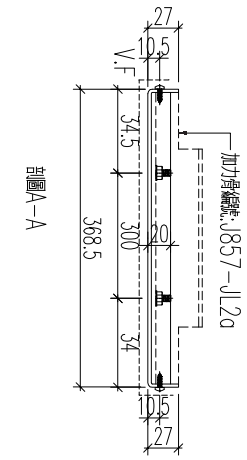

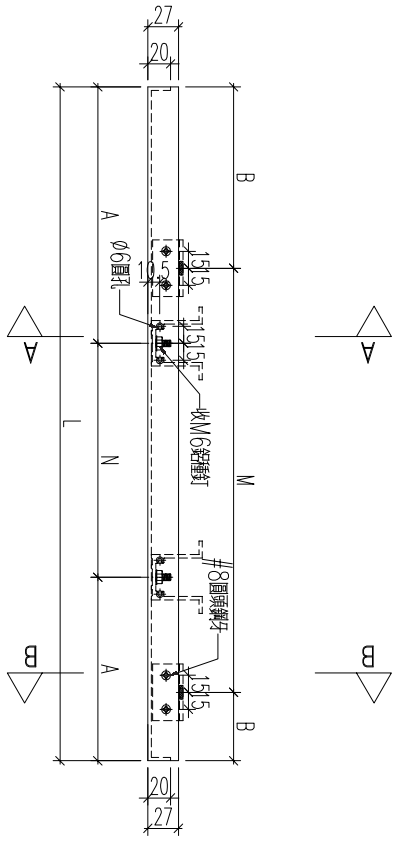


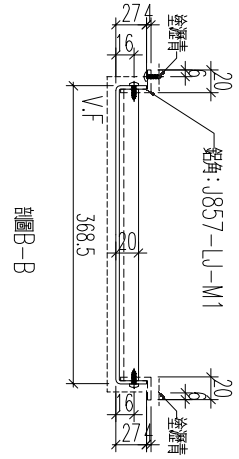


名稱	鋁板加工圖	制圖	黃漢卿	2022.12.2	修改	A		
材料	3mm厚鋁板	復核	王禮秋	2022.12.2	日期	2.23		
顏色	深灰色(AL2)	批准			圖號	857－GB1－AP32a		

美特鋁質 有限公司
MIDI Aluminium Fabricator Ltd.


工程號	J857	地盤	啓德6552

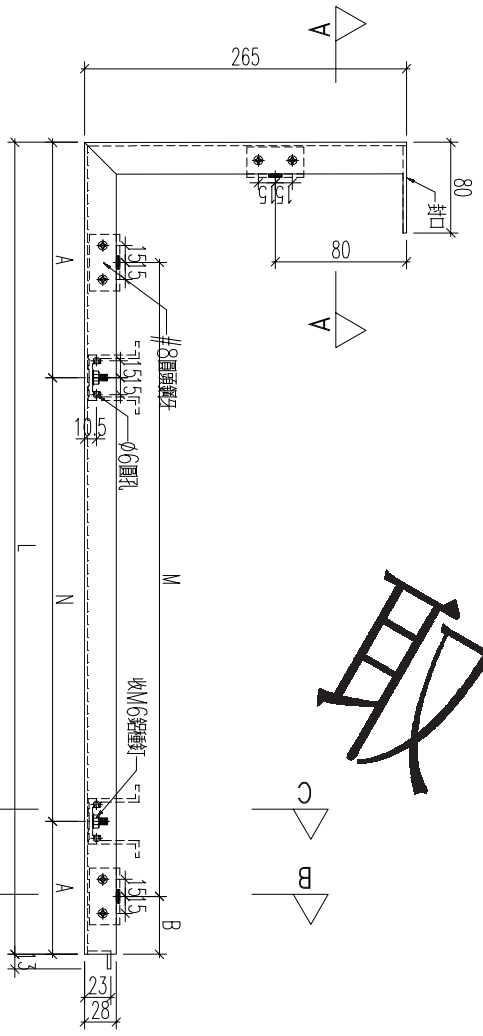

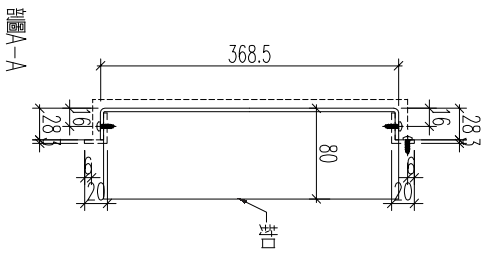


取消

編號	數量	長度L	M	B	N	A
857-GB4-AP14a	1	1535	4x300	167.5	4x300	90

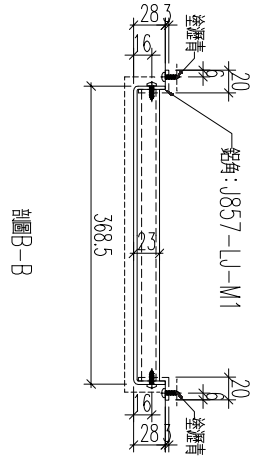

剖圖B-B

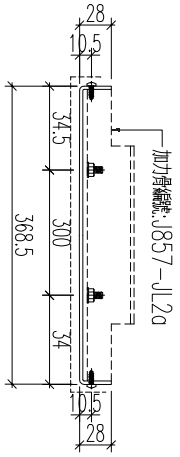


剖圖C-C


名稱	鋁板加工圖	制圖	黃漢卿	2022.12.2	修改			
材料	3mm厚鋁板	復核	王禮秋	2022.12.2	日期			
顏色	深灰色(AL2)	批准			圖號	857-GB4-AP14a		


EG-DWG3


美特鋁質 有限公司
MIDI Aluminium Fabricator Ltd.

工程號	J857	地盤	啓德6552

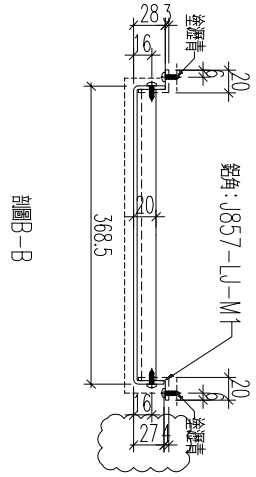

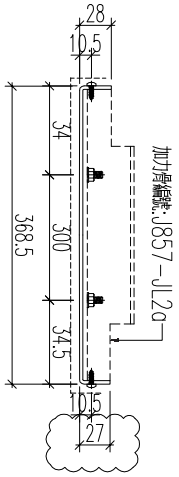

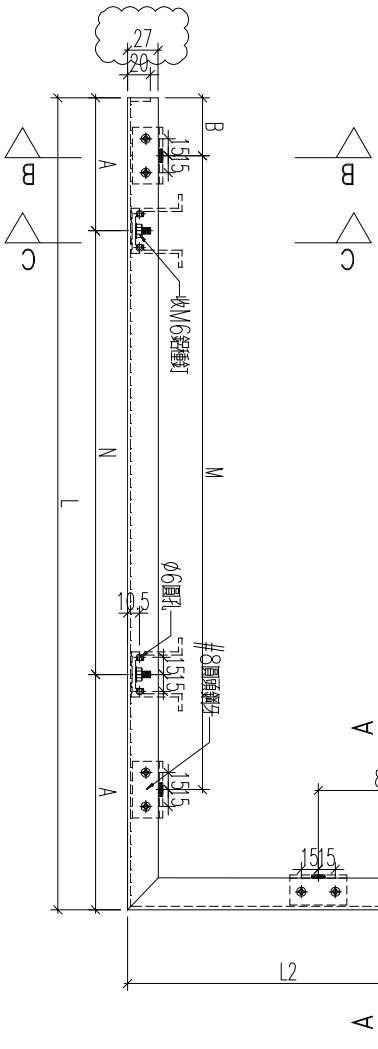

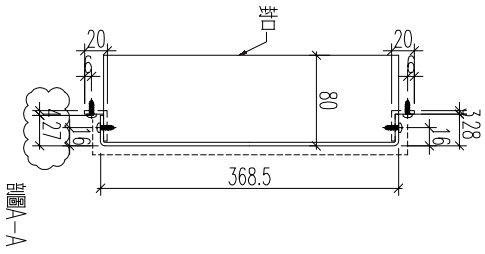

編號	數量	長度L	M	B	N	A
857-GB4-AP38ba	1	1395	3x300	247.5	4x300	30

名稱	鋁板加工圖	制圖	黃漢卿	2022.12.2	修改	A		
材料	3mm厚鋁板	復核	王禮秋	2022.12.2	日期	2.23		
顏色	深灰色(AL2)	批准			圖號	857-GB4-AP38ba		


EG－DWG3


美特鋁質 有限公司
MIDI Aluminium Fabricator Ltd.


工程號	J857	地盤	啓鴻6552

編號	數量	長度L	M	B	N	A
857-GB1-AP27a	1	1306	3x275	240.5	4x275	103
857-GB4-AP10a	1	1393	3x300	246.5	4x300	96.5
857-GB4-AP46a	1	1068	2x300	234	3x300	84

取消

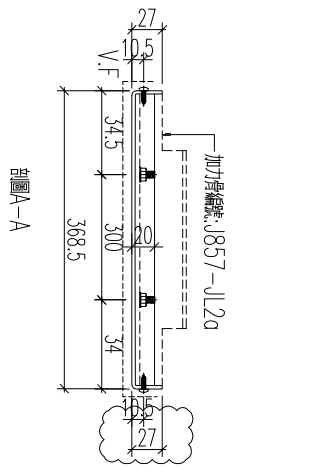

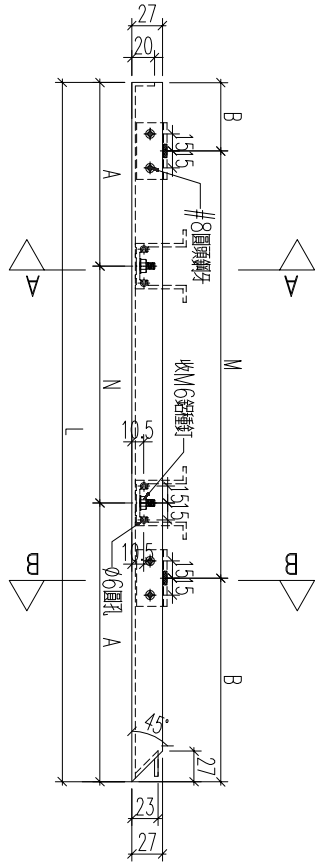

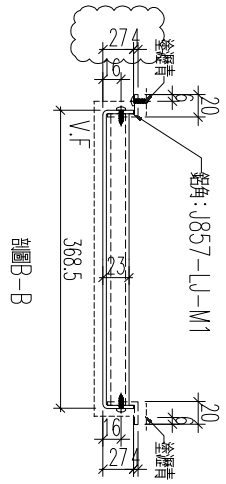

名稱	鋁板加工圖	制圖	黃漢卿	2022.12.2	修改	A		
材料	3mm厚鋁板	復核	王禮秋	2022.12.2	日期	2.23		
顏色	深灰色(AL2)	批准			圖號	857－GB1－AP27a		


EG－DWG3


美特鋁質 有限公司
MIDI Aluminium Fabricator Ltd.


工程號	J857	地盤	啓鴻6552

編號	數量	長度L	M	B	N	A
857-GB1-AP28a	1	1356	3x300	228	4x300	78
857-GB2-AP21a	1	1256	3x275	215.5	4x275	78
857-GB4-AP37a	1	1388	3x300	244	4x300	94

取消

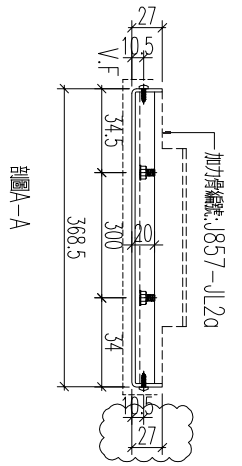

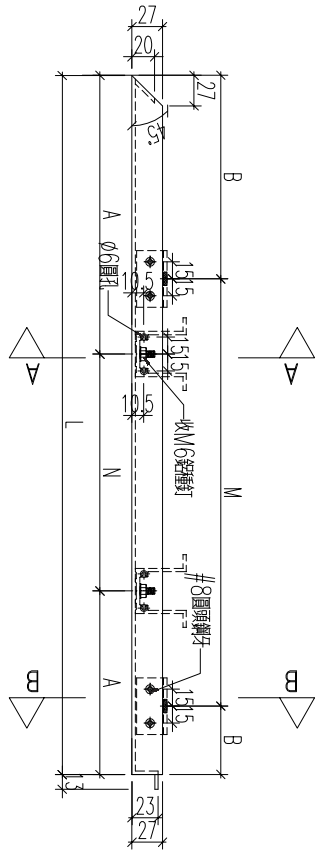

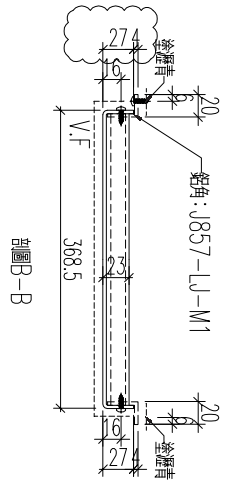


名稱	鋁板加工圖	制圖	黃漢卿	2022.12.2	修改	A		
材料	3mm厚鋁板	復核	王禮秋	2022.12.2	日期	2.23		
顏色	深灰色(AL2)	批准			圖號	857－GB1－AP28a		

EG－DWG3


美特鋁質 有限公司
MIDI Aluminium Fabricator Ltd.


工程號	J857	地盤	啓鴻6552

編號	數量	長度L	M	B	N	A
857－GB4－AP12a	1	1727	4x300	263.5	5x300	113.5

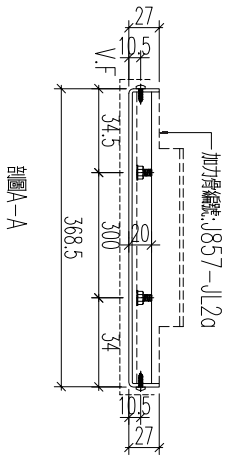

剖圖A－A

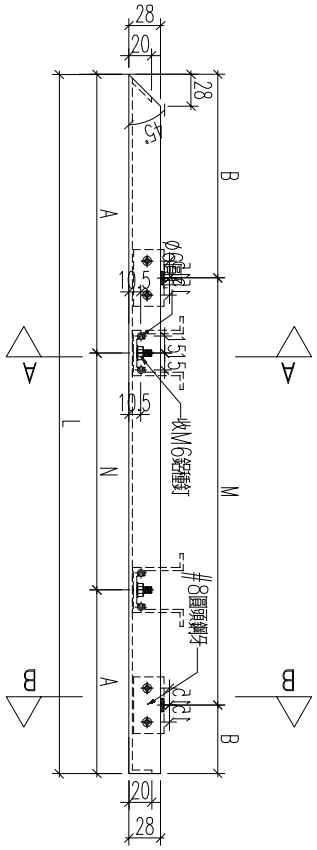

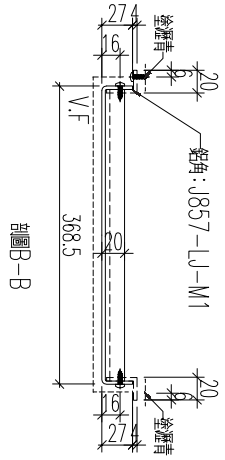

剖圖B－B

名稱	鋁板加工圖	制圖	黃漢卿	2022.12.2	修改	A		
材料	3mm厚鋁板	復核	王禮秋	2022.12.2	日期	2.23		
顏色	深灰色(AL2)	批准			圖號	857－GB4－AP12a		


EG－DWG3


美特鋁質 有限公司
MIDI Aluminium Fabricator Ltd.


工程號	J857	地盤	啓鴻6552

編號	數量	長度	M	B	N	A
857－GB1－AP30a	1	1390	3x300	245	4x300	95
857－GB2－AP28a	1	1251	2x300	325.5	3x300	175.5
857－GB3－AP14a	1	1251	2x300	325.5	3x300	175.5
857－GB4－AP9a	1	1415	3x300	257.5	4x300	107.5

取消
取消

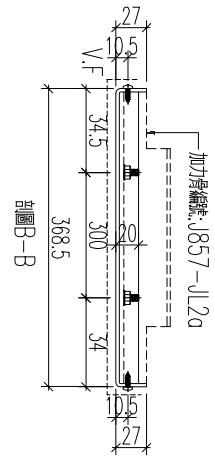

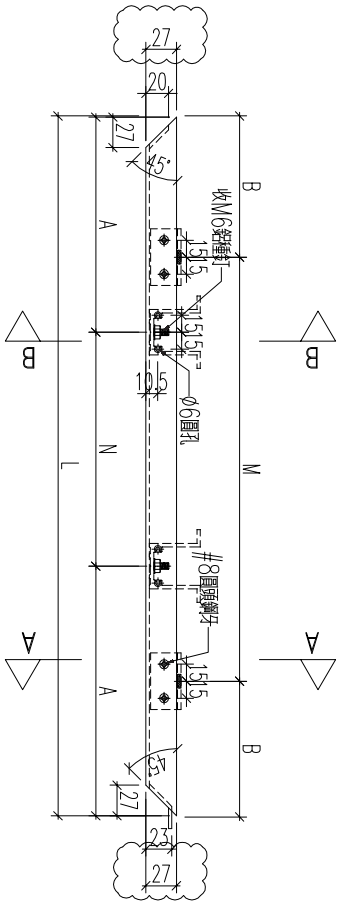

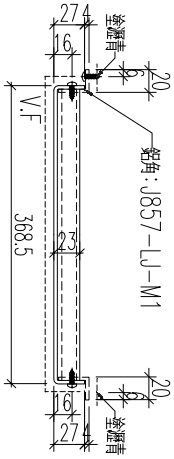


名稱	鋁板加工圖	制圖	黃漢卿	2022.12.2	修改	A		
材料	3mm厚鋁板	復核	王禮秋	2022.12.2	日期	2.23		
顏色	深灰色(AL2)	批准			圖號	857－GB1－AP30a		


EG－DWG3


美特鋁質 有限公司
MIDI Aluminium Fabricator Ltd.

工程號	J857	地盤	啓鴻6552

編號	數量	長度L	M	B	N	A
857-GB4-AP36a	1	1428	3x300	264	4x300	114

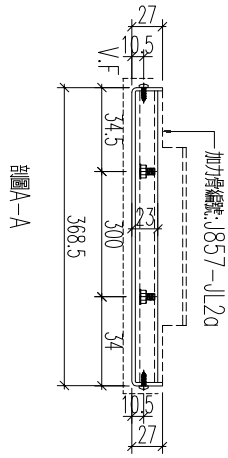

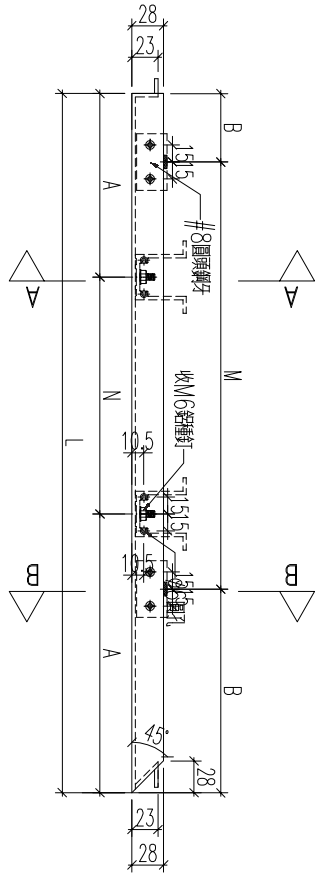

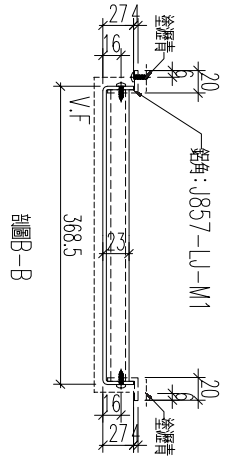


名稱	鋁板加工圖	制圖	黃漢卿	2022.12.2	修改			
材料	3mm厚鋁板	復核	王禮秋	2022.12.2	日期			
顏色	深灰色(AL2)	批准			圖號	857-GB4-AP36a		


EG－DWG3


美特鋁質 有限公司
MIDI Aluminium Fabricator Ltd.


工程號	J857	地盤	啓鴻6552

編號	數量	長度L	M	B	N	A
857-GB2-AP41a	1	953	2x250	226.5	3x250	101.5
857-GB3-AP18a	1	1398	3x300	249	4x300	99
857-GB4-AP43a	1	1286	3x275	230.5	4x275	93

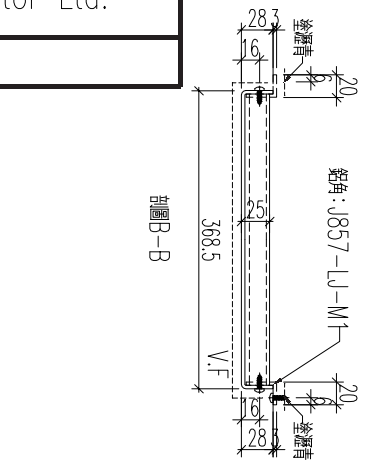

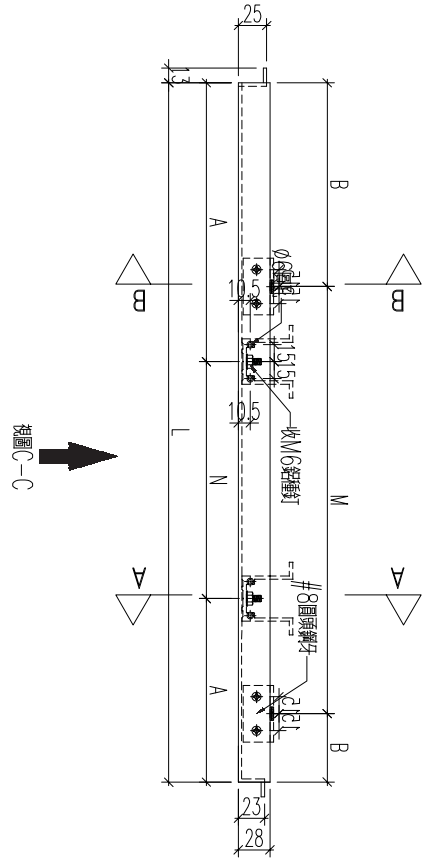

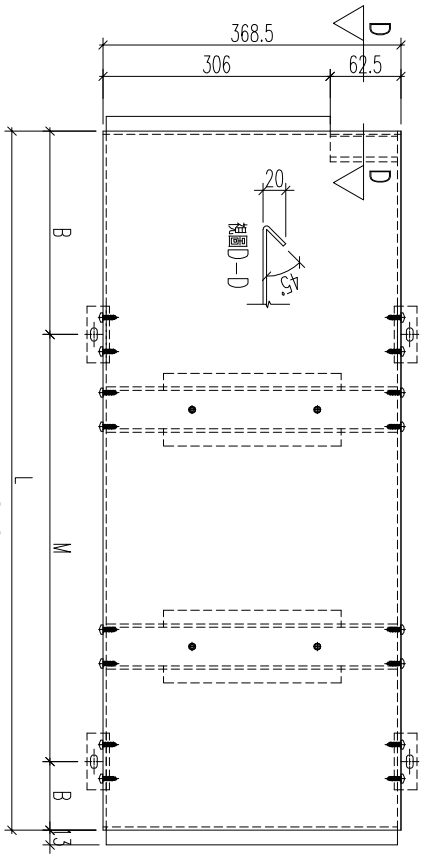

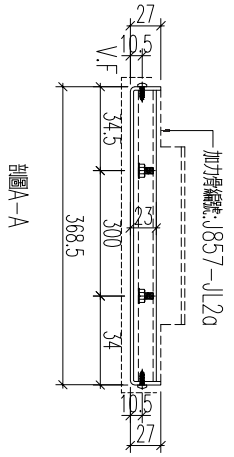



名稱	鋁板加工圖	制圖	黃漢卿	2022.12.2	修改			
材料	3mm厚鋁板	復核	王禮秋	2022.12.2	日期			
顏色	深灰色(AL2)	批准			圖號	857－GB2－AP41a		


美特鋁質 有限公司
MIDI Aluminium Fabricator Ltd.

工程號	J857	地盤	啓鴻6552

編號	數量	長度L	M	B	N	A
857-GB2-AP23a	1	851	300	275.5	2x300	125.5

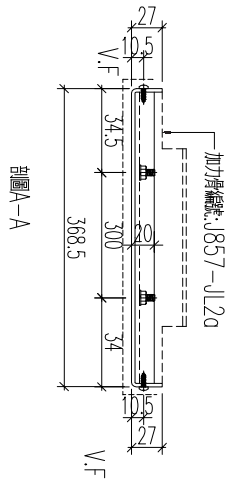

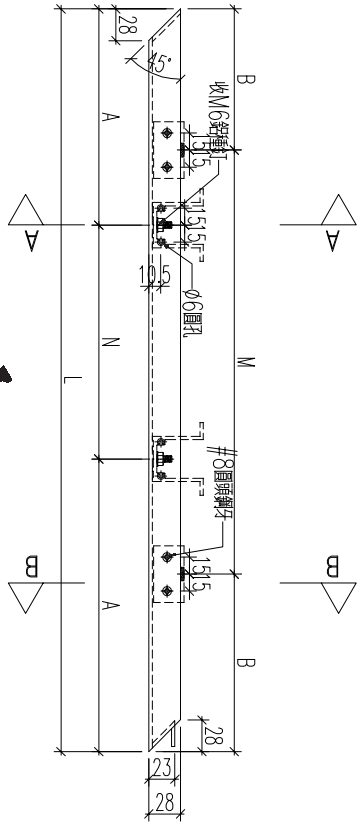

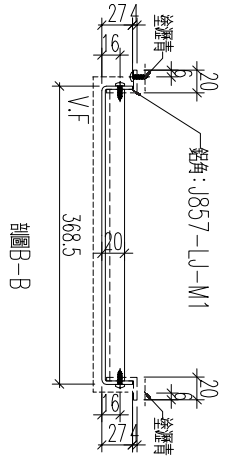


取消

名稱	鋁板加工圖	制圖	黃漢卿	2022.12.2	修改			
材料	3mm厚鋁板	復核	王禮秋	2022.12.2	日期			
顏色	深灰色(AL2)	批准			圖號	857-GB2-AP23a		

美特鋁質 有限公司
MIDI Aluminium Fabricator Ltd.

工程號	J857	地盤	啓鴻6552


編號	數量	長度L	N	A	M	B
857-GB2-AP24a	1					

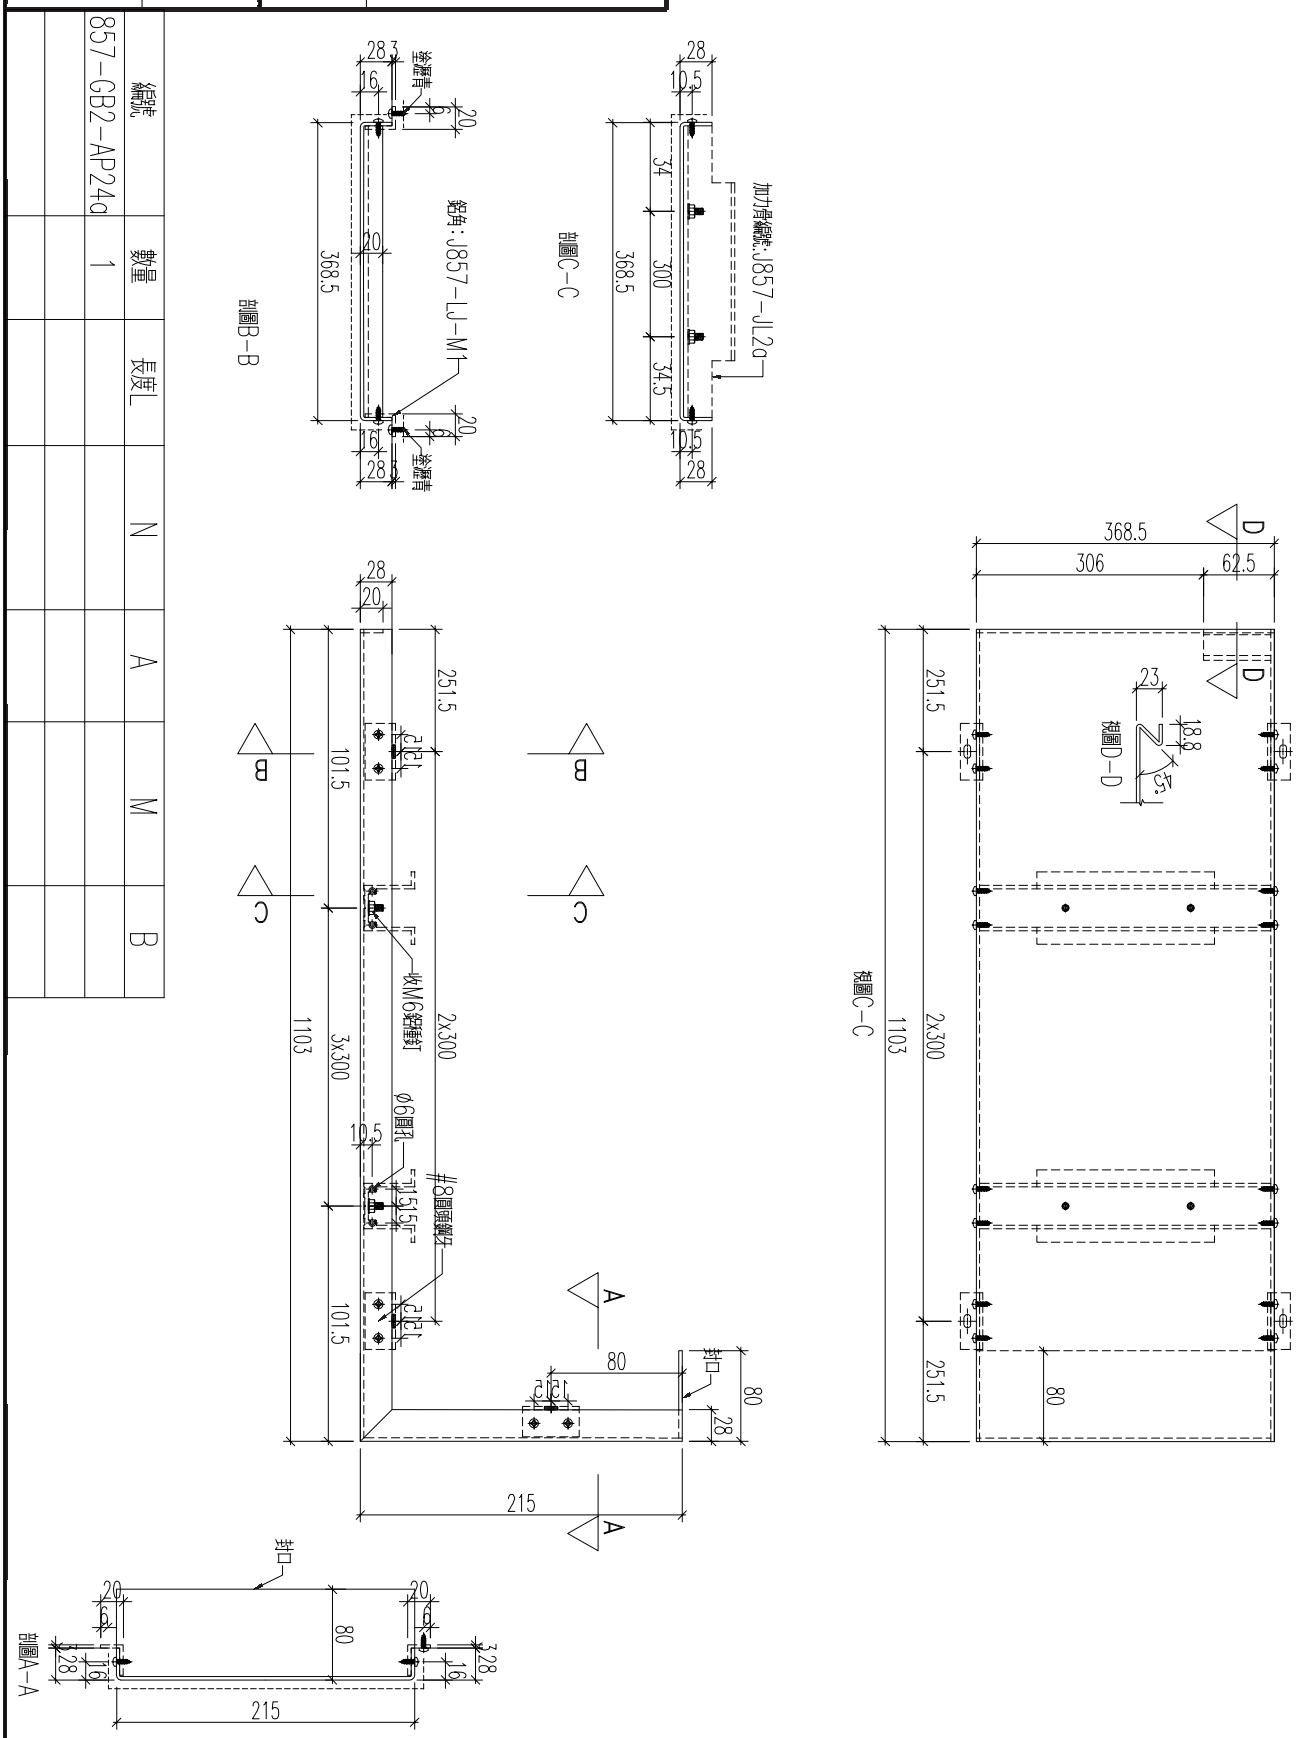

名稱	鋁板加工圖	制圖	黃漢卿	2022.12.2	修改	A		
材料	3mm厚鋁板	復核	王禮秋	2022.12.2	日期	2.23		
顏色	深灰色(AL2)	批准			圖號	857-GB2-AP24a		

美特鋁質 有限公司
MIDI Aluminium Fabricator Ltd.

工程號	J857	地盤	啓鴻6552

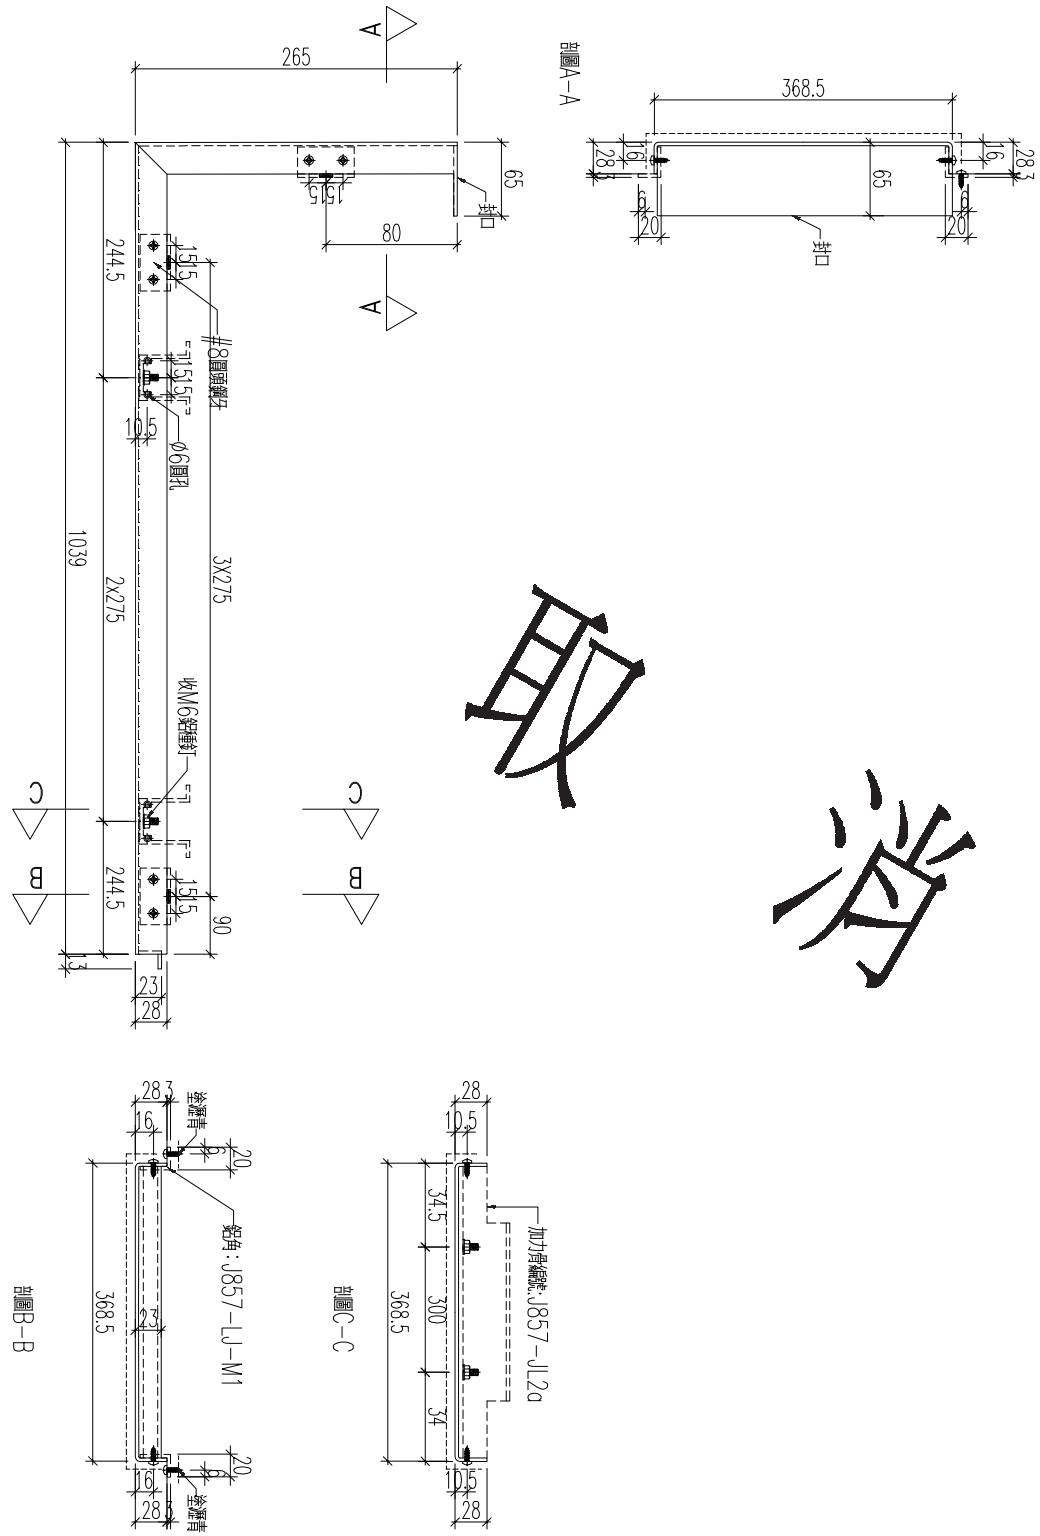


取消


加工數量：1支


名稱	鋁板加工圖	制圖	黃漢卿	2022.12.2	修改			
材料	3mm厚鋁板	復核	王禮秋	2022.12.2	日期			
顏色	深灰色(AL2)	批准			圖號	857－GB4－AP14a		


美特鋁質 有限公司
MIDI Aluminium Fabricator Ltd.


工程號	J857	地盤	啓鴻6552

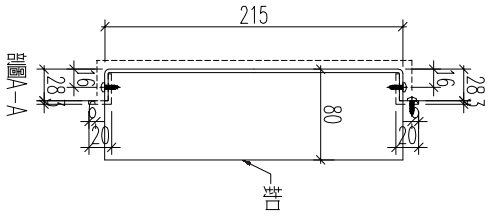

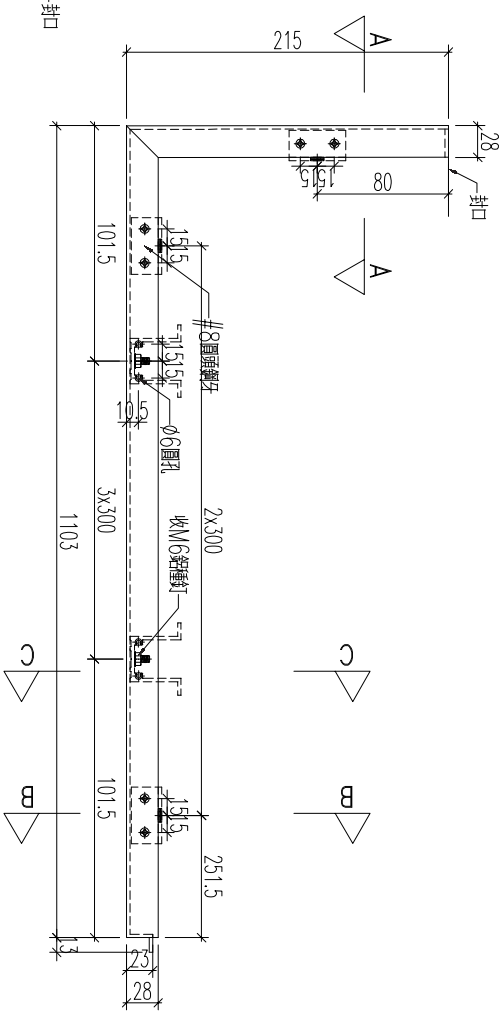

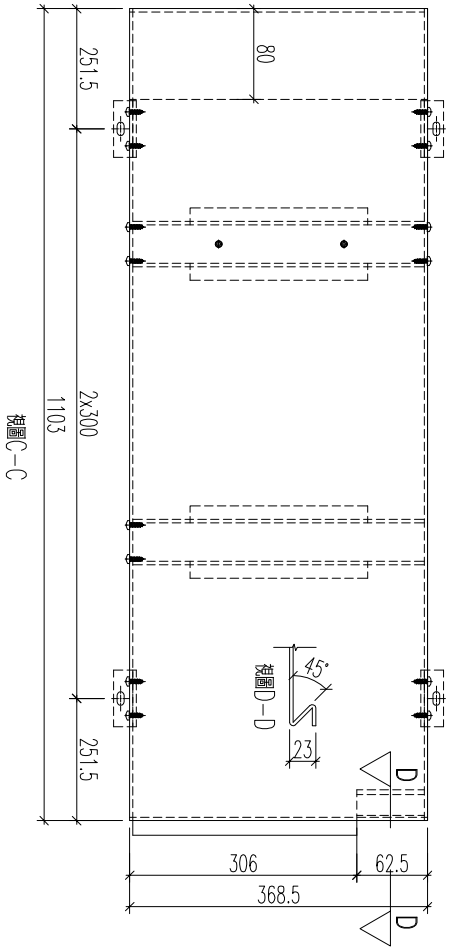

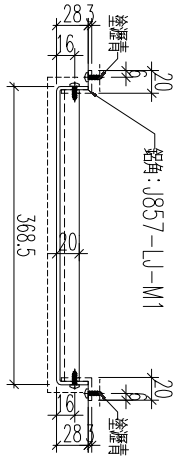

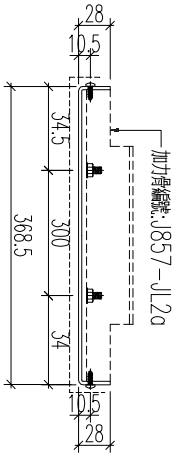

編號	數量	長度L	M	B	N	A
857-GB3-AP41a	1					


名稱	鋁板加工圖	制圖	黃漢卿	2022.12.2	修改	A		
材料	3mm厚鋁板	復核	王禮秋	2022.12.2	日期	2.23		
顏色	深灰色(AL2)	批准			圖號	857-GB3-AP41a		

EG－DWG3


美特鋁質 有限公司
MIDI Aluminium Fabricator Ltd.


工程號	J857	地盤	啓鴻6552

編號	數量	長度L	M	B	N	A
857-GB4-AP16a	1	767.5	2x300	83.75	300	233.75

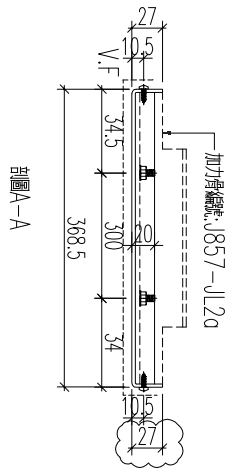

剖圖A-A

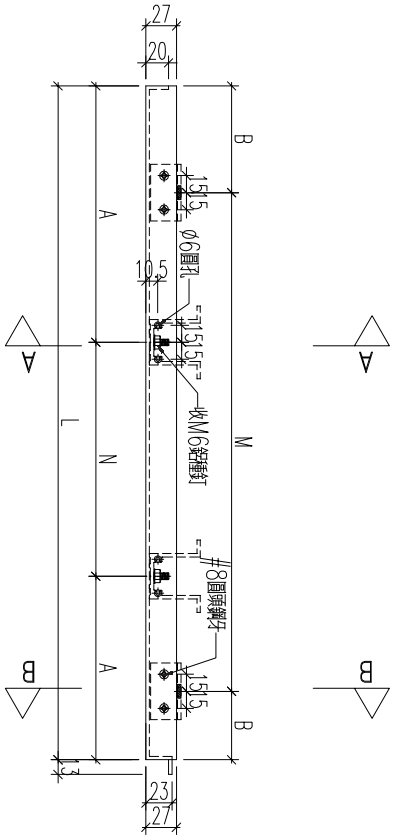

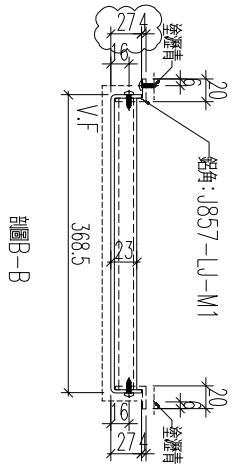

剖圖B-B


名稱	鋁板加工圖	制圖	黃漢卿	2022.12.2	修改	A		
材料	3mm厚鋁板	復核	王禮秋	2022.12.2	日期	2.23		
顏色	深灰色(AL2)	批准			圖號	857-GB4-AP16a		


EG－DWG3


美特鋁質 有限公司
MIDI Aluminium Fabricator Ltd.

工程號	J857	地盤	啓鴻6552

編號	數量	長度L	M	B	N	A
857-GB4-AP41a	1	688	2x300	44	300	194

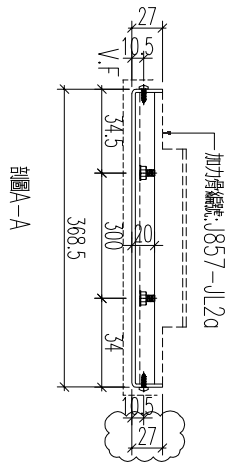

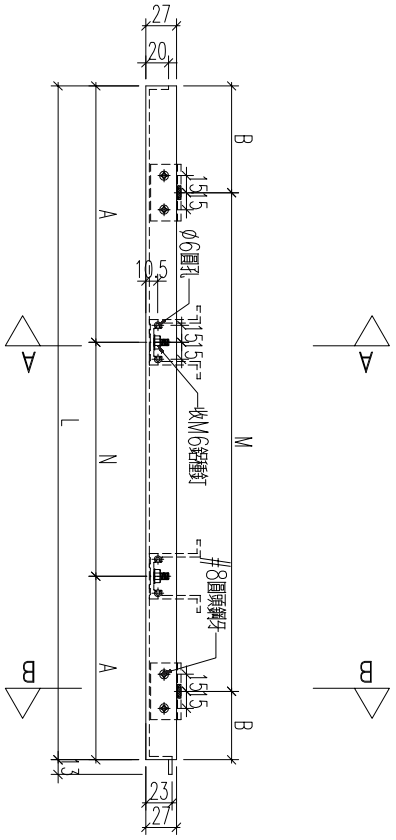

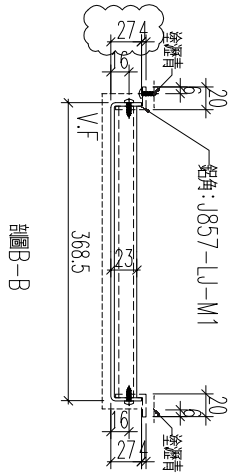

名稱	鋁板加工圖	制圖	黃漢卿	2022.12.2	修改	A		
材料	3mm厚鋁板	復核	王禮秋	2022.12.2	日期	2.23		
顏色	深灰色(AL2)	批准			圖號	857-GB4-AP41a		


EG－DWG3


新增


美特鋁質 有限公司
MIDI Aluminium Fabricator Ltd.

工程號	J857	地盤	啓鴻6552

編號	數量
857-GB2-AP40a	1

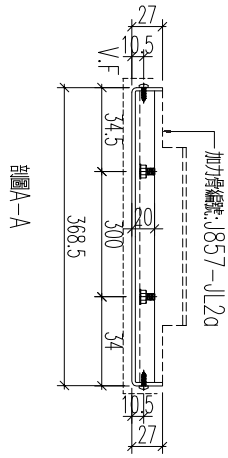

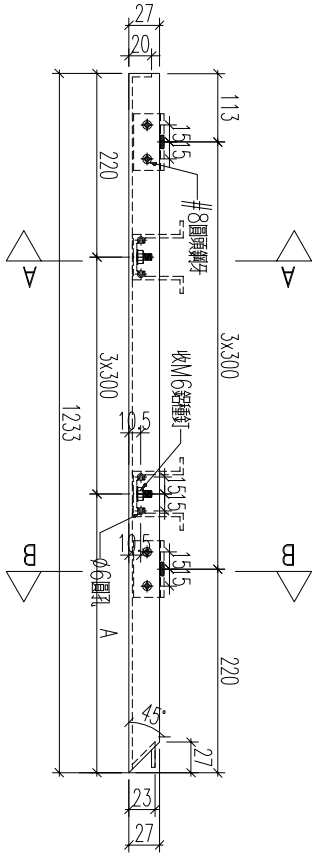

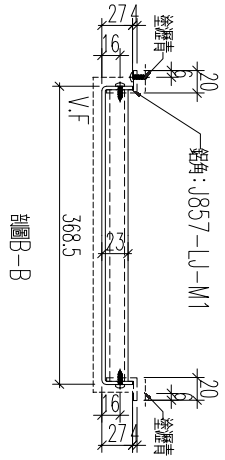

名稱	鋁板加工圖	制圖	黃漢卿	2022.12.2	修改	A		
材料	3mm厚鋁板	復核	王禮秋	2022.12.2	日期	2.23		
顏色	深灰色(AL2)	批准			圖號	857-GB2-AP40a		


EG－DWG3


新增


美特鋁質 有限公司
MIDI Aluminium Fabricator Ltd.

工程號	J857	地盤	啓鴻6552

編號	數量
857-GB3-AP2a	1

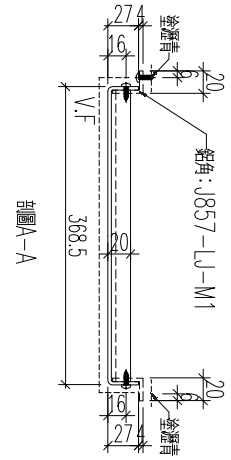

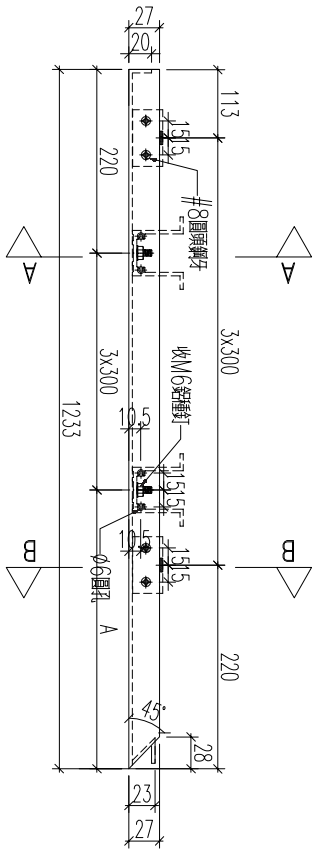

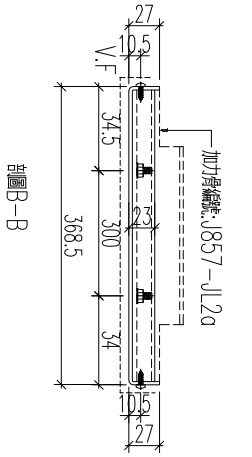

名稱	鋁板加工圖	制圖	黃漢卿	2022.12.2	修改			
材料	3mm厚鋁板	復核	王禮秋	2022.12.2	日期			
顏色	深灰色(AL2)	批准			圖號	857-GB3-AP2a		


EG－DWG3


新增


美特鋁質 有限公司
MIDI Aluminium Fabricator Ltd.

工程號	J857	地盤	啓鴻6552

編號	數量
857-GB5-AP1a	1

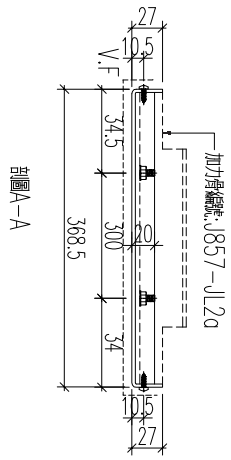

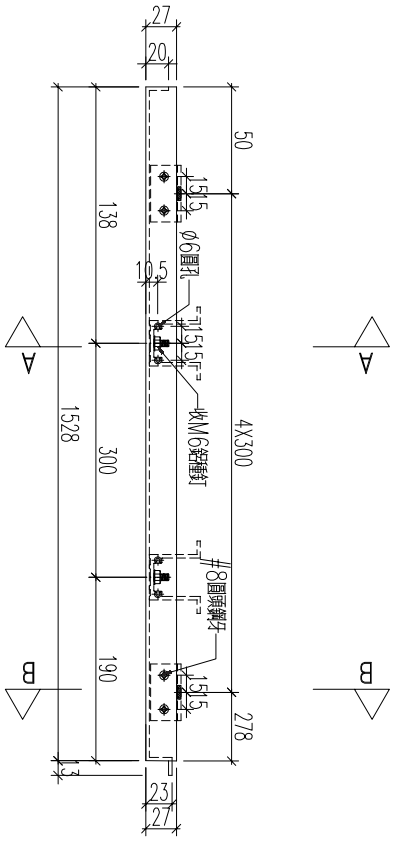

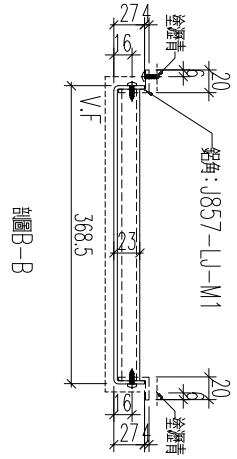

名稱	鋁板加工圖	制圖	黃漢卿	2022.12.2	修改			
材料	3mm厚鋁板	復核	王禮秋	2022.12.2	日期			
顏色	深灰色(AL2)	批准			圖號	857-GB5-AP1a		


EG－DWG3


美特鋁質 有限公司
MIDI Aluminium Fabricator Ltd.


工程號	J857	地盤	啓灣6552

編號	數量	長度L	N	A	M	B
857-GB1-AP16	2	1490	3x300	295	4x300	145
857-GB2-AP12	2	1490	3x300	295	4x300	145
857-GB3-AP26	2	1490	3x300	295	4x300	145
857-GB4-AP25	1	1090	2x300	245	3x300	95
857-GB6-AP4	1	1354	3x300	227	4x300	77
857-GB4-AP7a	1	1074	2x300	237	3x300	87
857-GB7-AP11	4	1490	3x300	295	4x300	145
857-GB9-AP4	1	1354	3x300	227	4x300	77
857-GB2-AP21	1	1182	2x300	291	3x300	141
857-GB3-AP17	1	1182	2x300	291	3x300	141

增加
增加

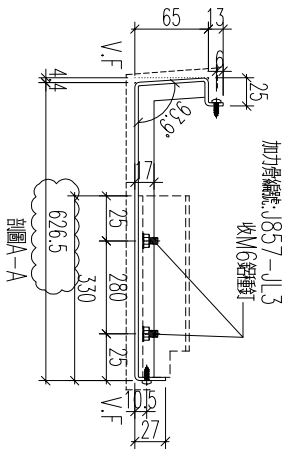

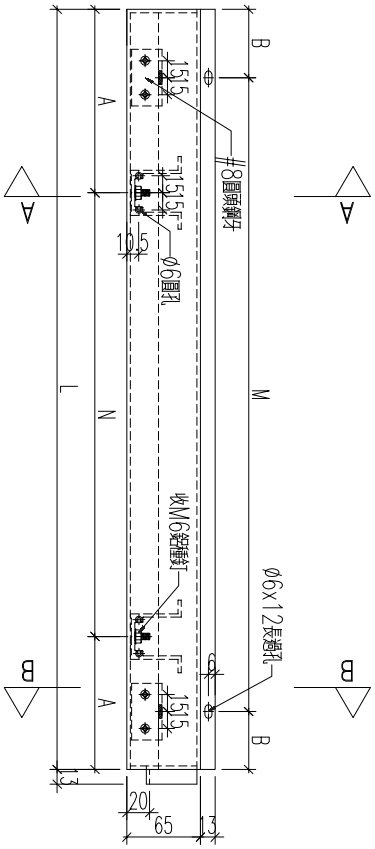

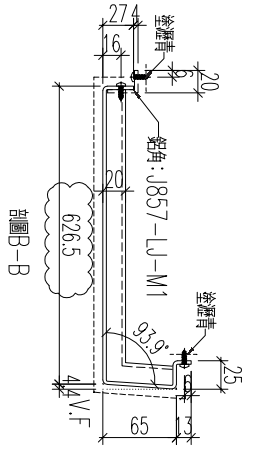



名稱	鋁板加工圖	制圖	黃漢卿	2022.12.2	修改	A		
材料	3mm厚鋁板	復核	王禮秋	2022.12.2	日期	2.23		
顏色	銅色(AL1)	批准			圖號	857-GB1-AP16		


EG－DWG3


美特鋁質 有限公司
MIDI Aluminium Fabricator Ltd.

工程號	J857	地盤	啓鴻6552

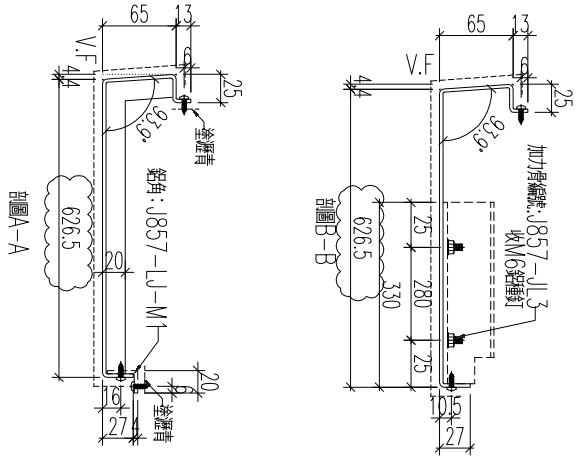

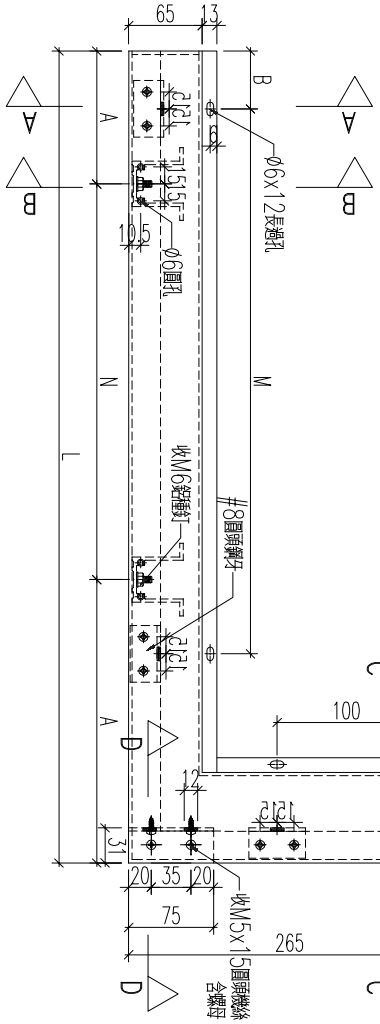

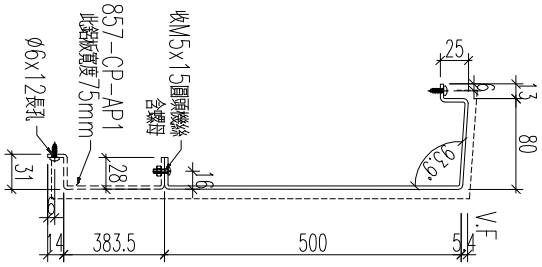

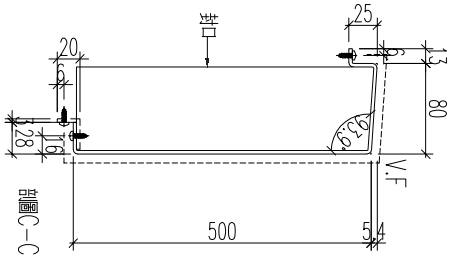

編號	數量	長度L	N	A	M	B	
857-GB1-AP17	1	1535	4x300	167.5	4x300	30	
857-GB2-AP13	1	1535	4x300	167.5	4x300	30	
857-GB3-AP27	1	1535	4x300	167.5	4x300	30	
857-GB4-AP25	1	1190	3x300	145	3x300	30	
857-GB6-AP8	1	1174	3x300	137	3x300	30	
857-GB7-AP12	1	1585	4x300	192.5	4x300	30	
857-GB9-AP5	1	1454	4x300	127	4x300	30	

名稱	鋁板加工圖	制圖	黃漢卿	2022.12.2	修改	A		
材料	3mm厚鋁板	復核	王禮秋	2022.12.2	日期	2.23		
顏色	銅色(AL1)	批准			圖號	857－GB1－AP17		


美特鋁質 有限公司
MIDI Aluminium Fabricator Ltd.


工程號	J857	地盤	啓鴻6552


編號	數量	長度L	N	A	M	B
857－GB3－AP17	1	1256	3x275	215.5	4x275	78
857－GB4－AP42	1	1470	3x300	285	4x300	135
857－GB6－AP5	1	1432	3x300	266	4x300	116
857－GB2－AP40	1	1668	4x300	234	5x300	84

取消

取消

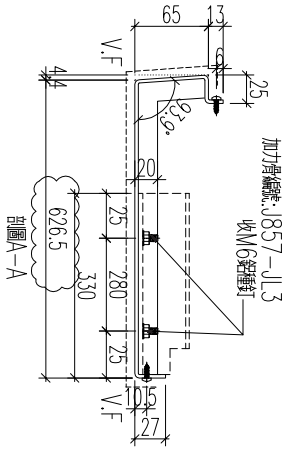

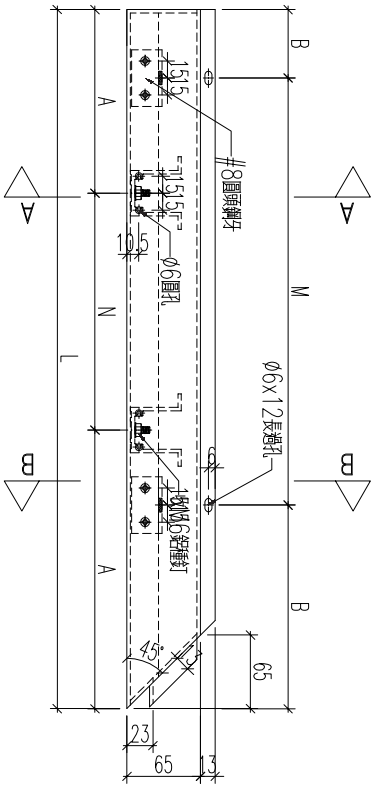

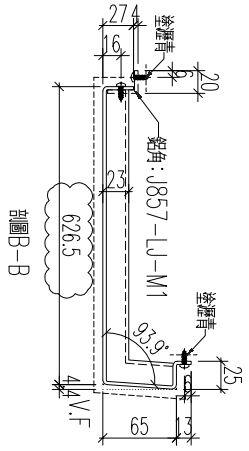


名稱	鋁板加工圖	制圖	黃漢卿	2022.12.2	修改	A		
材料	3mm厚鋁板	復核	王禮秋	2022.12.2	日期	2.23		
顏色	銅色(AL1)	批准			圖號	857－GB3－AP17		

EG－DWG3

美特鋁質 有限公司
MIDI Aluminium Fabricator Ltd.

工程號	J857	地盤	啓鴻6552

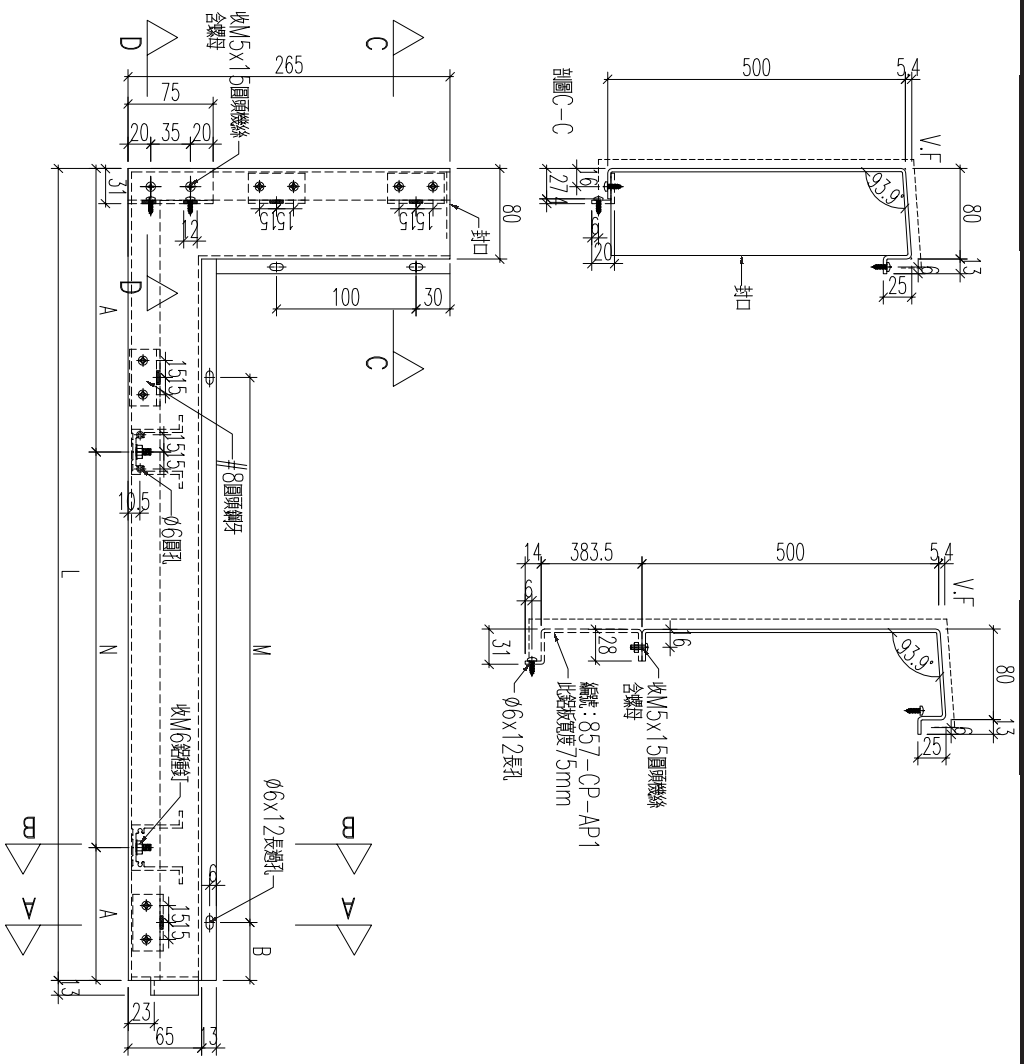


編號	數量	長度L	N	A	M	B
857－GB1－AP15	1	1535	4x300	167.5	4x300	30
857－GB2－AP11a	1	1535	4x300	167.5	4x300	30
857－GB3－AP25	1	1535	4x300	167.5	4x300	30
857－GB4－AP23	1	1190	3x300	145	3x300	30
857－GB6－AP3	1	1454	4x300	127	4x300	30
857－GB7－AP10	1	1585	4x300	192.5	4x300	30
857－GB8－AP14	1	1715	4x300	257.5	5x300	30


名稱	鋁板加工圖	制圖	黃漢卿	2022.12.2	修改	A		
材料	3mm厚鋁板	復核	王禮秋	2022.12.2	日期	2.23		
顏色	銅色(AL1)	批准			圖號	857－GB1－AP15		


美特鋁質 有限公司
MIDI Aluminium Fabricator Ltd.

工程號	J857	地盤	啓鴻6552

編號	數量	長度L	N	A	M	B
857－GB3－AP42	1	851	300	243	2x300	93
857－GB6－AP6	1	551		243	300	93

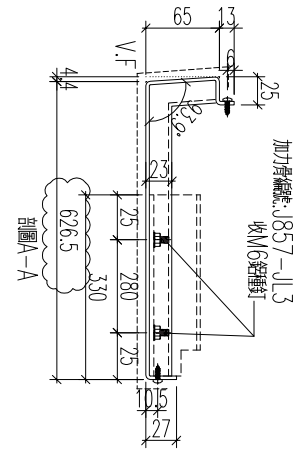

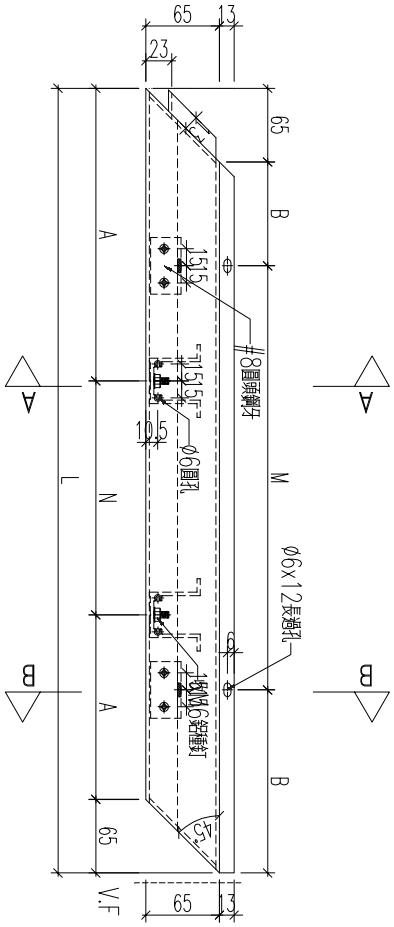

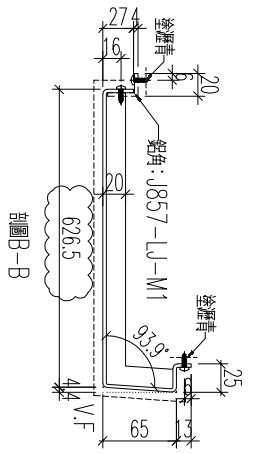


名稱	鋁板加工圖	制圖	黃漢卿	2022.12.2	修改	A		
材料	3mm厚鋁板	復核	王禮秋	2022.12.2	日期	2.23		
顏色	銅色(AL1)	批准			圖號	857－GB3－AP42		


美特鋁質 有限公司
MIDI Aluminium Fabricator Ltd.


工程號	J857	地盤	啓鴻6552

編號	數量	長度L	N	A	M	B
857-GB3-AP16	1	1161	2x300	280.5	3x300	130.5
857-GB4-AP15	1	1306	3x275	290.5	4x275	153
857-GB6-AP7	1	1057	2x275	253.5	3x275	116
857-GB2-AP39	1	1573	4x275	236.5	5x275	99
857-GB3-AP4	1	528		265	300	114

增加

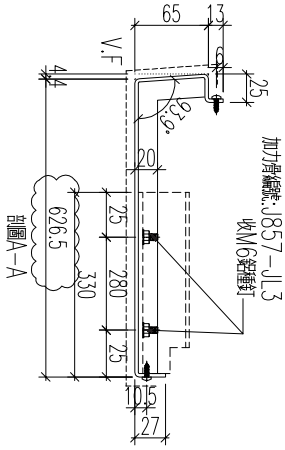

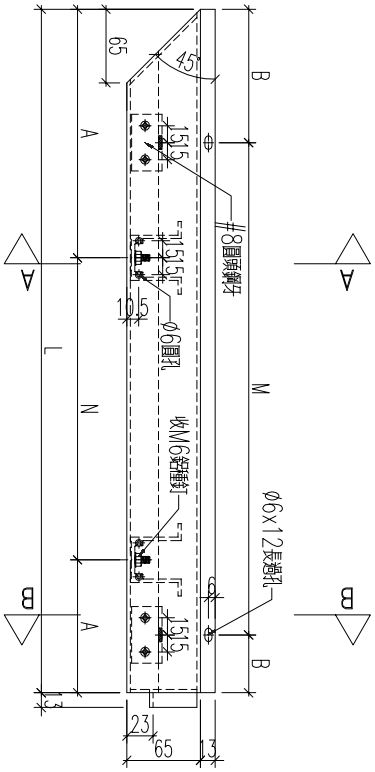

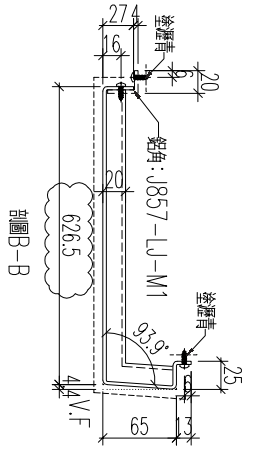


名稱	鋁板加工圖	制圖	黃漢卿	2022.12.2	修改	A		
材料	3mm厚鋁板	復核	王禮秋	2022.12.2	日期	2.23		
顏色	銅色(AL1)	批准			圖號	857-GB3-AP16		


EG－DWG3


美特鋁質 有限公司
MIDI Aluminium Fabricator Ltd.

工程號	J857	地盤	啓鴻6552

編號	數量	長度L	N	A	M	B
857-GB3-AP3	1	1573	4x275	236.5	5x275	99
857-GB9-AP1	1	1598	4x275	249	5x275	111.5
857-GB2-AP22	1	1160	2x300	280	3x300	130
						增加

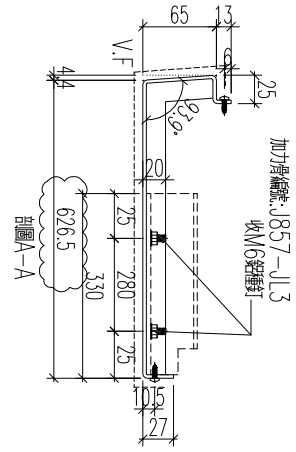

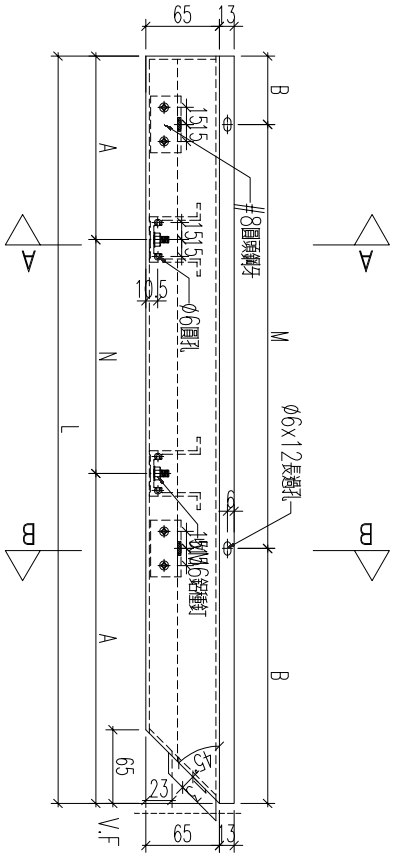

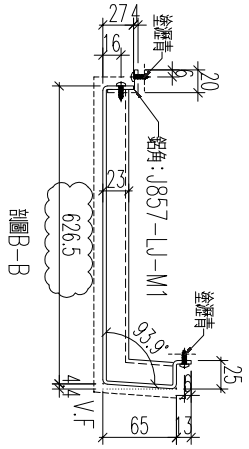



名稱	鋁板加工圖	制圖	黃漢卿	2022.12.2	修改	A		
材料	3mm厚鋁板	復核	王禮秋	2022.12.2	日期	2.23		
顏色	銅色(AL1)	批准			圖號	857-GB3-AP3		


美特鋁質 有限公司
MIDI Aluminium Fabricator Ltd.

工程號	J857	地盤	啓鴻6552

編號	數量	長度	N	A	M	B	
857-GB3-AP4	1	601	268	300	118		取消
857-GB9-AP2	1	551	243	300	93		
857-GB2-AP23	1	851	300	243	2x300	93	增加

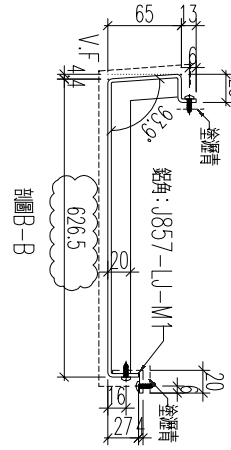

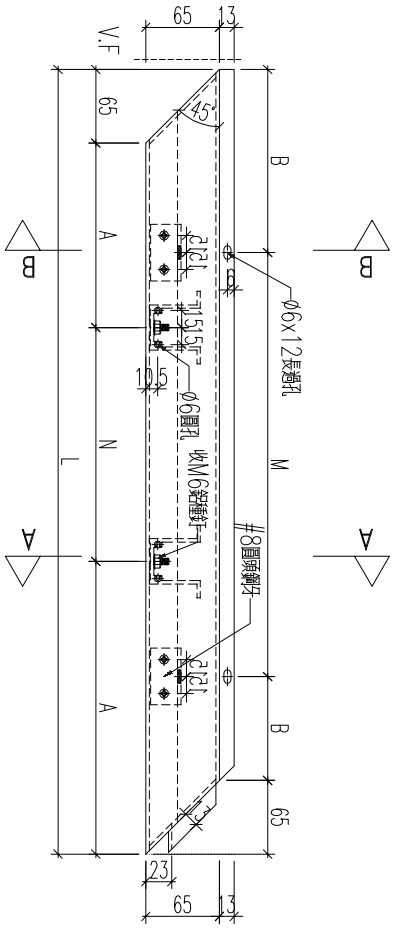

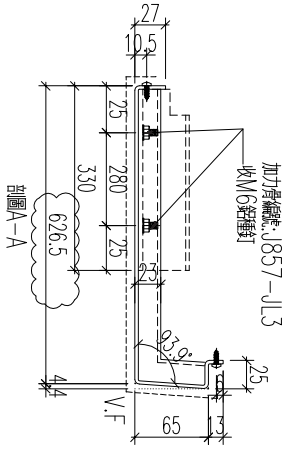

名稱	鋁板加工圖	制圖	黃漢卿	2022.12.2	修改	A		
材料	3mm厚鋁板	復核	王禮秋	2022.12.2	日期	2.23		
顏色	銅色(AL1)	批准			圖號	857-GB3-AP4		


EG－DWG3


美特鋁質 有限公司
MIDI Aluminium Fabricator Ltd.


工程號	J857	地盤	啓鴻6552

編號	數量	長度L	N	A	M	B
857－GB3－AP2	1	1668	1x300	234	5x300	81
857－GB9－AP3	1	1432	3x300	266	4x300	116

取消

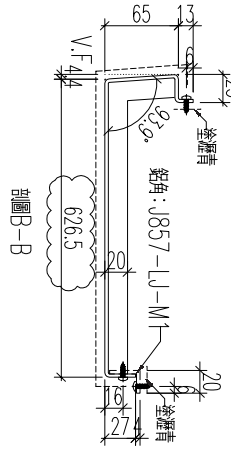

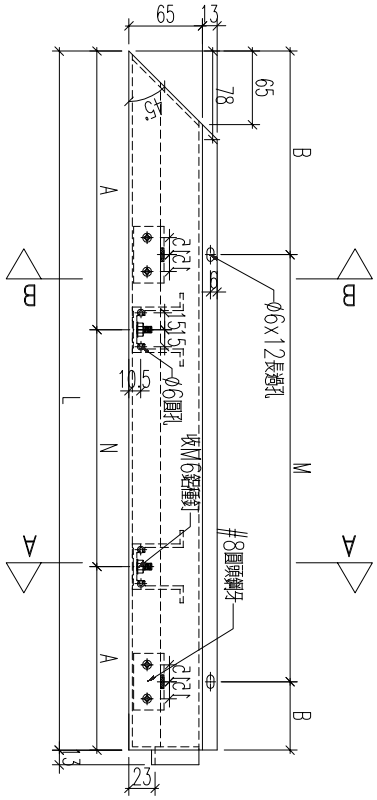

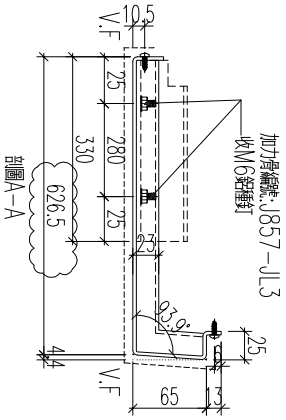


名稱	鋁板加工圖	制圖	黃漢卿	2022.12.2	修改	A		
材料	3mm厚鋁板	復核	王禮秋	2022.12.2	日期	2.23		
顏色	銅色(AL1)	批准			圖號	857－GB9－AP3		


EG－DWG3


美特鋁質 有限公司
MIDI Aluminium Fabricator Ltd.

工程號	J857	地盤	啓鴻6552

編號	數量	長度L	N	A	M	B
857-GB2-AP38	1					

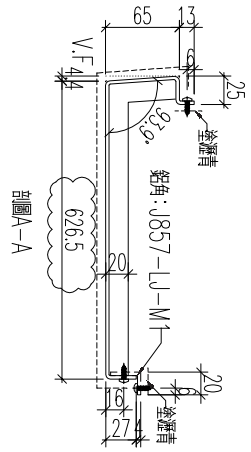

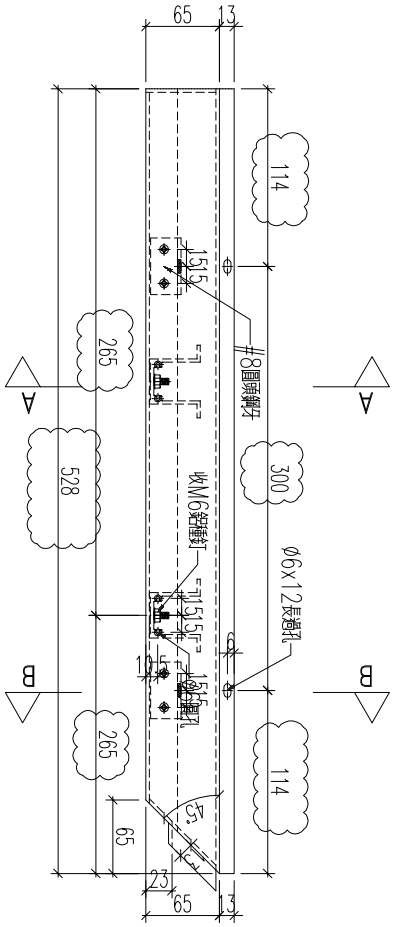

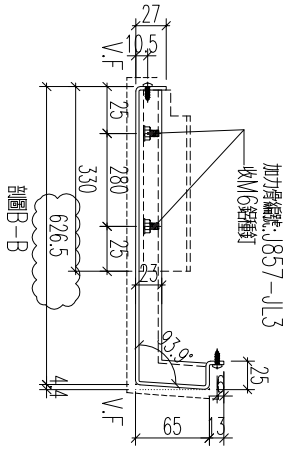


名稱	鋁板加工圖	制圖	黃漢卿	2022.12.2	修改	A		
材料	3mm厚鋁板	復核	王禮秋	2022.12.2	日期	2.23		
顏色	銅色(AL1)	批准			圖號	857-GB2-AP38		

EG－DWG3

美特鋁質 有限公司
MIDI Aluminium Fabricator Ltd.

工程號	J857	地盤	啓鴻6552

編號	數量	長度L	N	A	M	B
857-GB4-AP14	1					

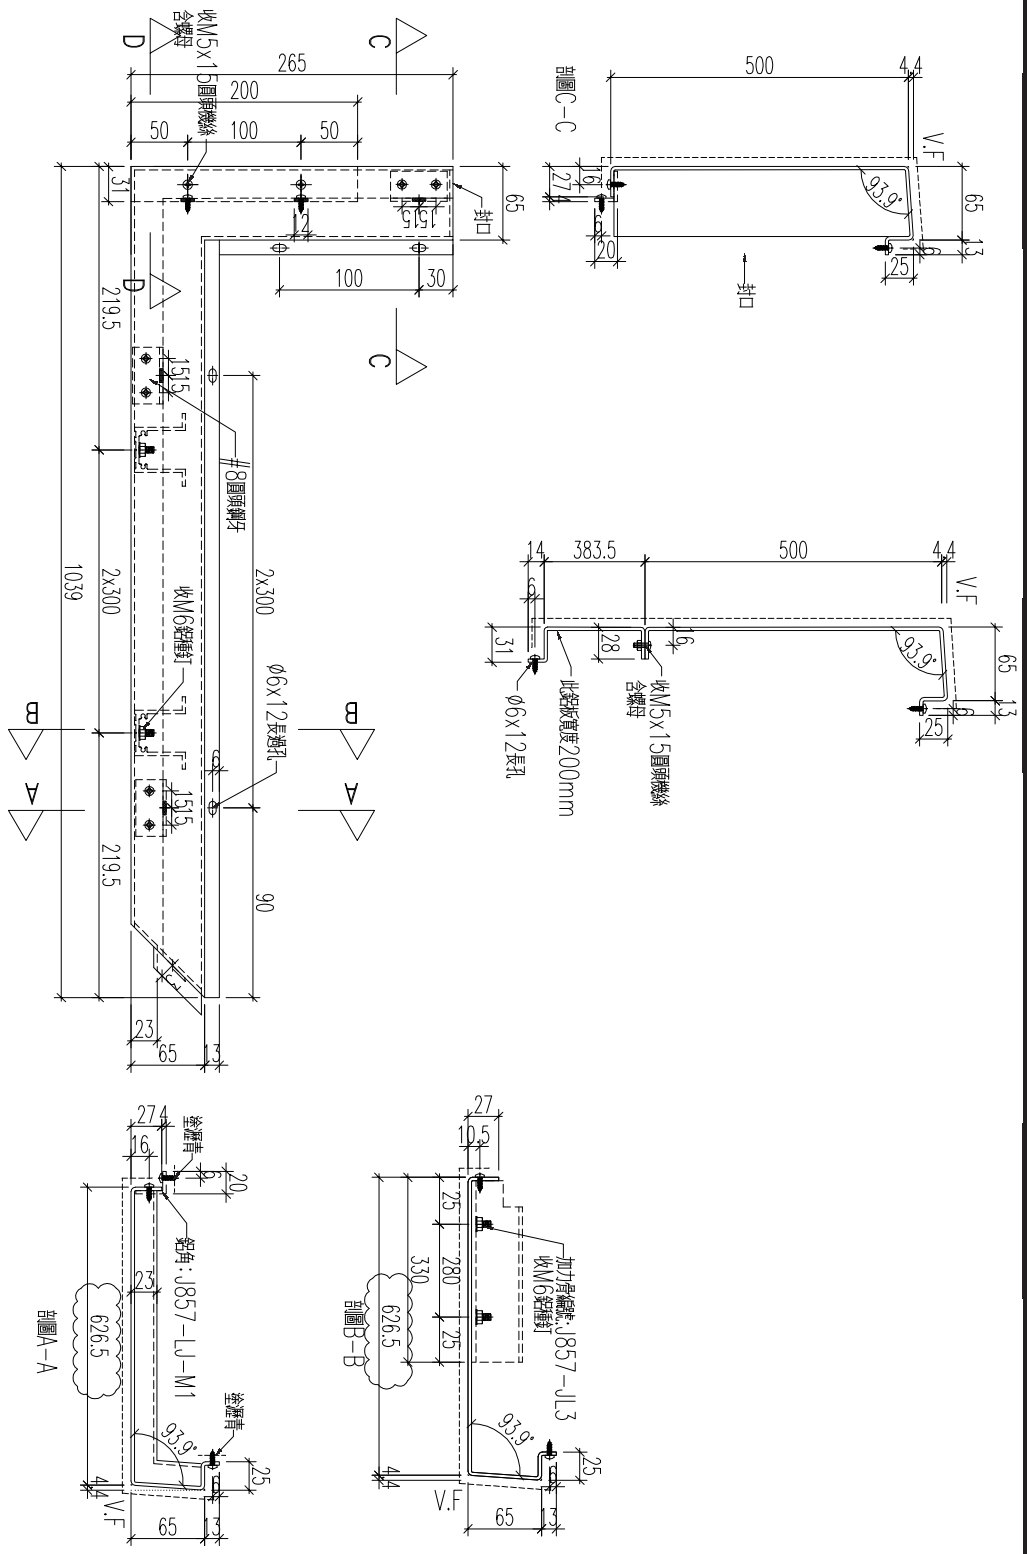


名稱	鋁板加工圖	制圖	黃漢卿	2022.12.2	修改	A		
材料	3mm厚鋁板	復核	王禮秋	2022.12.2	日期	2.23		
顏色	銅色(AL1)	批准			圖號	857-GB4-AP14		

EG－DWG3

美特鋁質 有限公司
MIDI Aluminium Fabricator Ltd.

工程號	J857	地盤	啓鴻6552

編號	數量	長度L	N	A	M	B
857-CP-AP1	14					

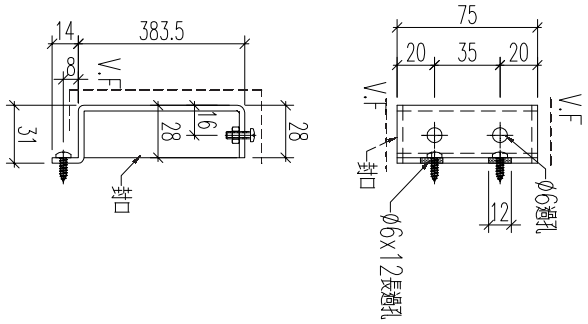



名稱	鋁板加工圖	制圖	黃漢卿	2022.12.2	修改			
材料	3mm厚鋁板	復核	王禮秋	2022.12.2	日期			
顏色	深灰色(AL2)	批准			圖號	857－CP－AP1		


EG－DWG3


美特鋁質 有限公司
MIDI Aluminium Fabricator Ltd.

工程號	J857	地盤	啓鴻6552

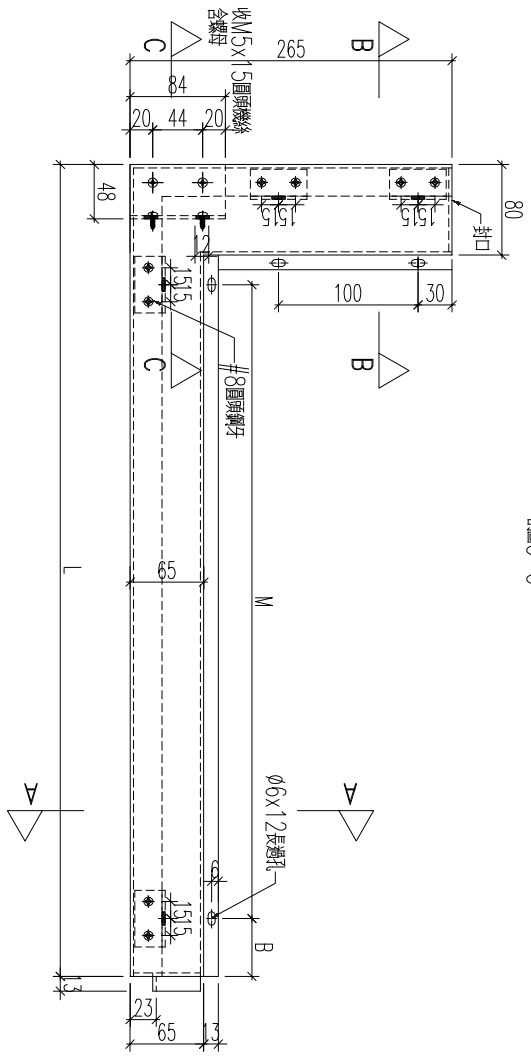

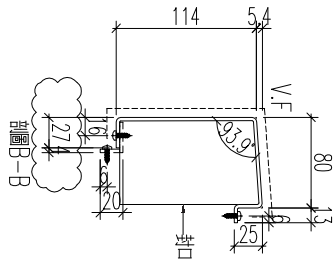

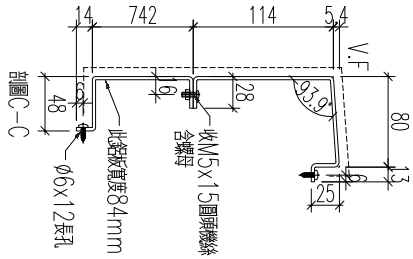

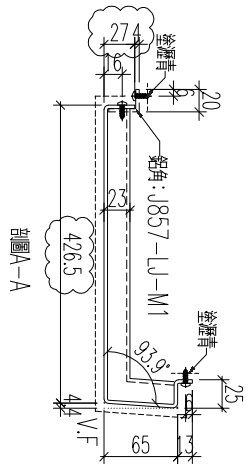

編號	數量	長度L			M	B
857－GB5－AP19	1	1695			5x300	30
857－GB6－AP23	1	1497			4x300	30
857－GB9－AP25	1	1460			4x300	30
857－GB8－AP16d	1	1473			4x300	136.5
增加						

名稱	鋁板加工圖	制圖	黃漢卿	2022.12.2	修改	A		
材料	3mm厚鋁板	復核	王禮秋	2022.12.2	日期	2.23		
顏色	銅色(AL1)	批准			圖號	857－GB5－AP19		


EG－DWG3


美特鋁質 有限公司
MIDI Aluminium Fabricator Ltd.


工程號	J857	地盤	啓鴻6552

編號	數量	長度L			M	B
857-GB5-AP20	1	1595			5x300	47.5
857-GB5-AP23	1	1255			3x300	177.5
857-GB5-AP24	1	1340			4x300	70
857-GB6-AP24	2	1490			4x300	145
857-GB7-AP15	1	1490			4x300	145
857-GB8-AP16a	1	1473			4x300	136.5
857-GB7-AP16b	3	1490			4x300	145
857-GB9-AP26	4	1490			4x300	145

取消

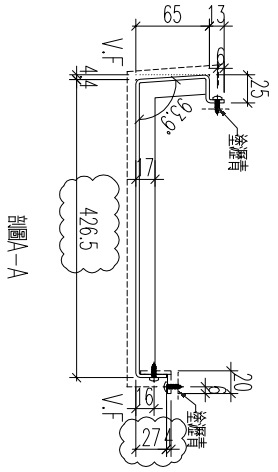

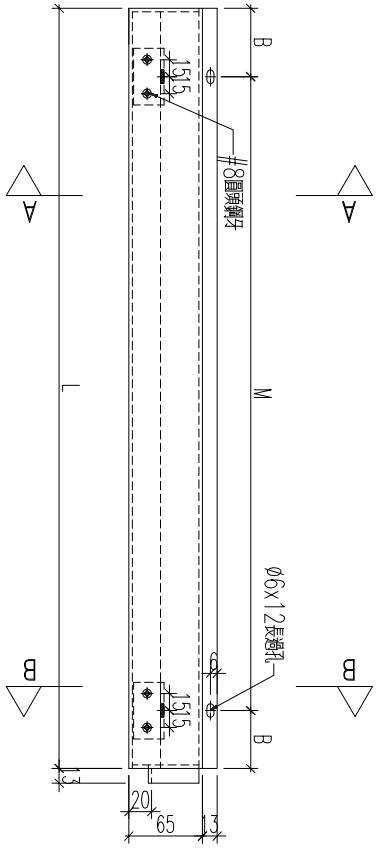

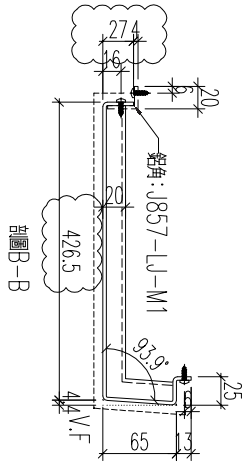


名稱	鋁板加工圖	制圖	黃漢卿	2022.12.2	修改	A		
材料	3mm厚鋁板	復核	王禮秋	2022.12.2	日期	2.23		
顏色	銅色(AL1)	批准			圖號	857-GB5-AP20		


EG－DWG3


美特鋁質 有限公司
MIDI Aluminium Fabricator Ltd.


工程號	J857	地盤	啓鴻6552

編號	數量	長度L		M	B
857-GB7-AP15a	1	1473		4x300	136.5

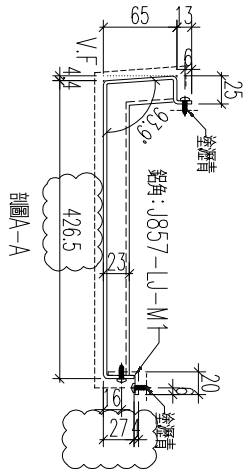

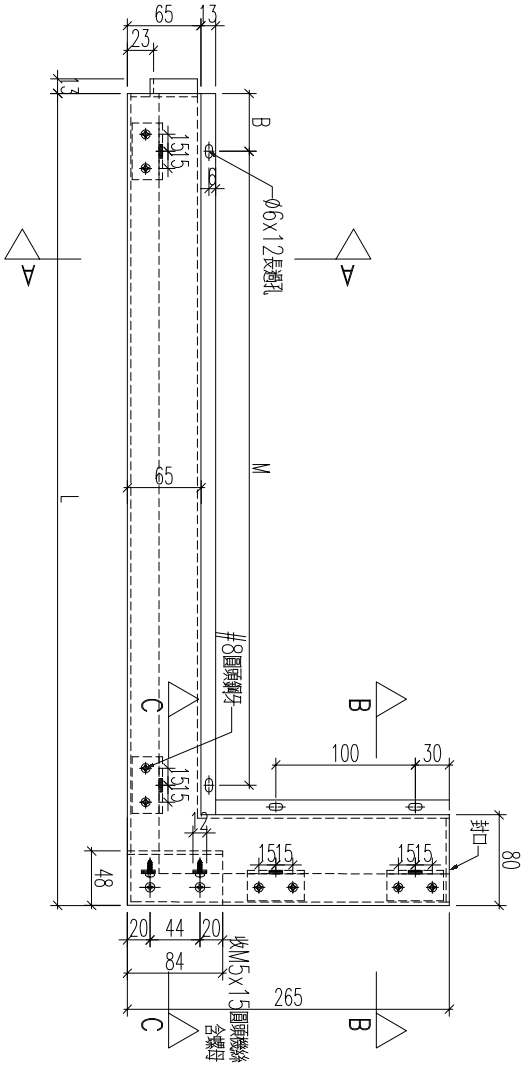

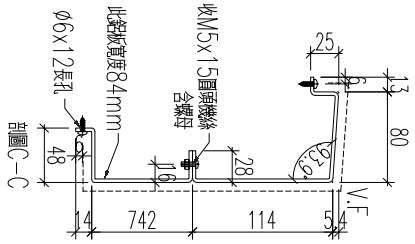

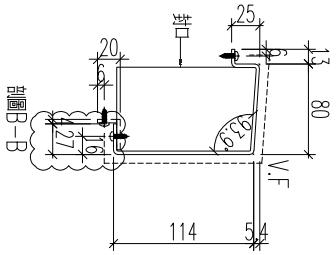



名稱	鋁板加工圖	制圖	黃漢卿	2022.12.2	修改	A		
材料	3mm厚鋁板	復核	王禮秋	2022.12.2	日期	2.23		
顏色	銅色(AL1)	批准			圖號	857-GB7-AP15a		


EG－DWG3


美特鋁質 有限公司
MIDI Aluminium Fabricator Ltd.

工程號	J857	地盤	啓鴻6552

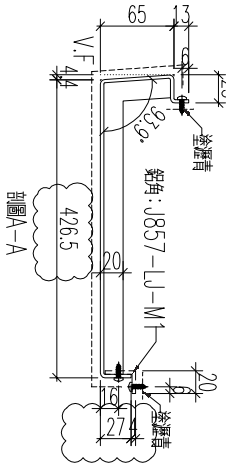

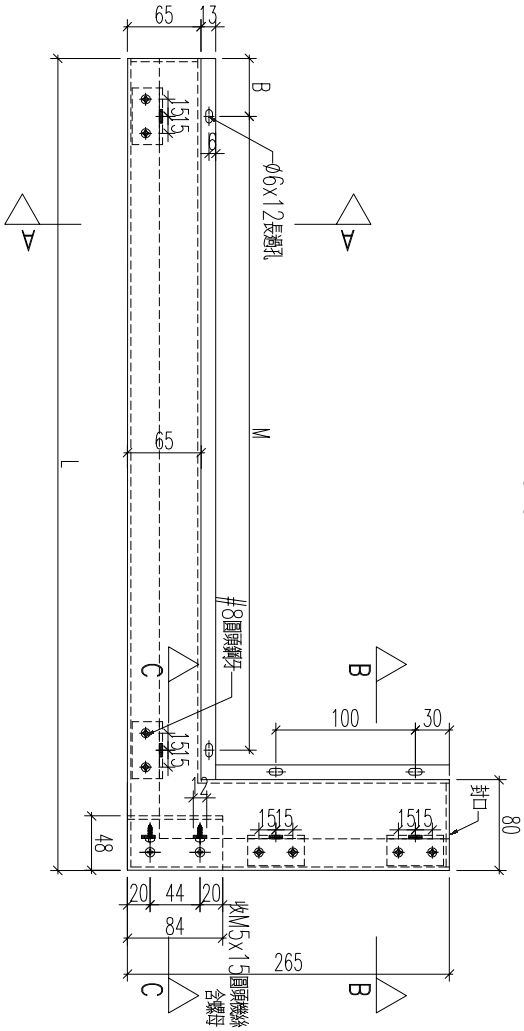

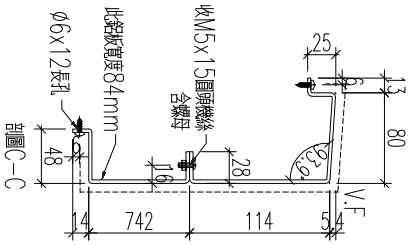

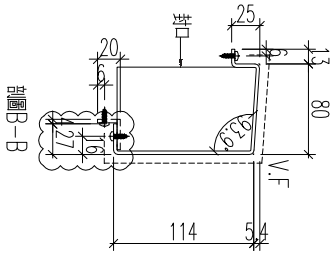


編號	數量	長度L			M	B	
857-GB5-AP26	1	1345			4x300	30	
857-GB8-AP17	1	1498			4x300	30	
857-GB9-AP27	1	1460			4x300	30	


名稱	鋁板加工圖	制圖	黃漢卿	2022.12.2	修改	A		
材料	3mm厚鋁板	復核	王禮秋	2022.12.2	日期	2.23		
顏色	銅色(AL1)	批准			圖號	857-GB5-AP26		


EG－DWG3


美特鋁質 有限公司
MIDI Aluminium Fabricator Ltd.

工程號	J857	地盤	啓鴻6552

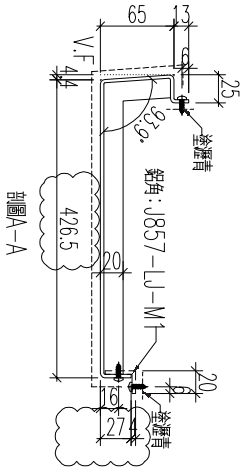

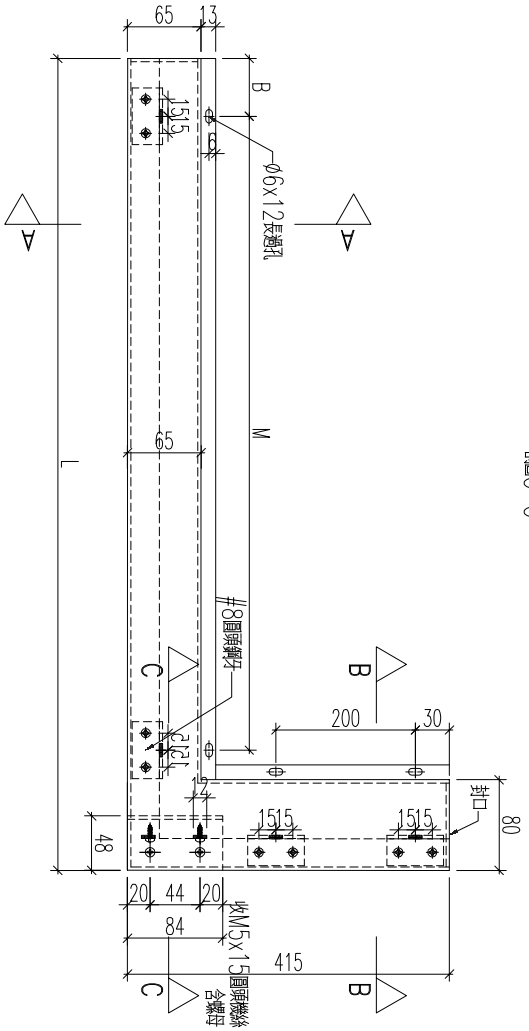

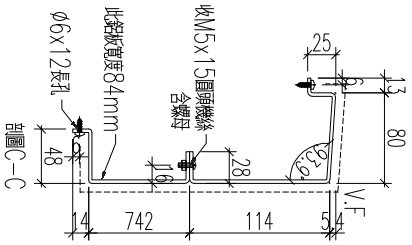

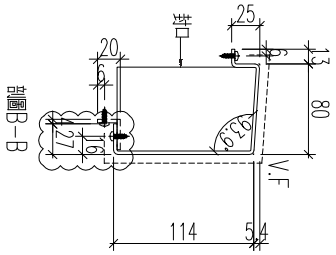

編號	數量	長度L		M	B	
857-GB5-AP21	1	1680		5x300	30	


名稱	鋁板加工圖	制圖	黃漢卿	2022.12.2	修改	A		
材料	3mm厚鋁板	復核	王禮秋	2022.12.2	日期	2.23		
顏色	銅色(AL1)	批准			圖號	857-GB5-AP21		


EG－DWG3


美特鋁質 有限公司
MIDI Aluminium Fabricator Ltd.

工程號	J857	地盤	啓德6552

編號	數量	長度L
857-GB12-AP22	1	429

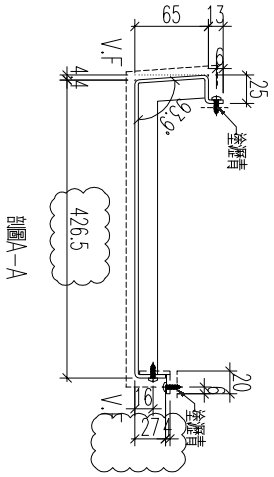

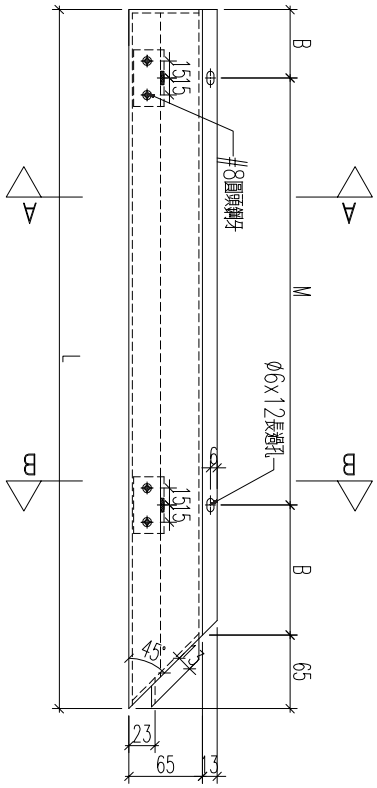

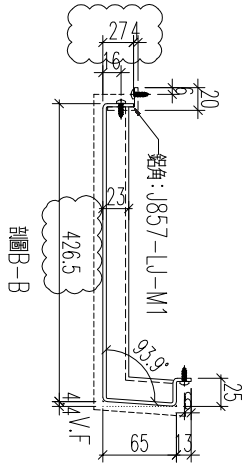

名稱	鋁板加工圖	制圖	黃漢卿	2022.12.2	修改	A		
材料	3mm厚鋁板	復核	王禮秋	2022.12.2	日期	2.23		
顏色	銅色(AL1)	批准			圖號	857-GB3-AP17		


EG－DWG3

美特鋁質 有限公司
MIDI Aluminium Fabricator Ltd.

工程號	J857	地盤	啓鴻6552

編號	數量	長度	M	B
857-GB12-AP16	1	1026	3x250	105.5
857-GB12-AP23	1	1226	3x300	130.5

取消

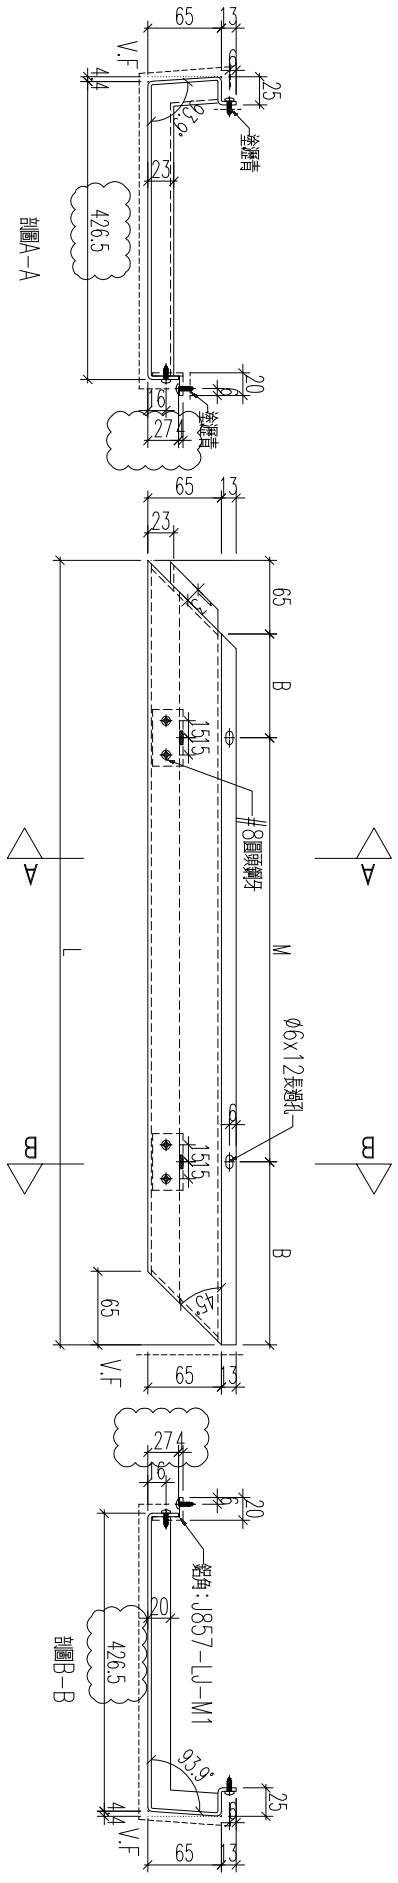

名稱	鋁板加工圖	制圖	黃漢卿	2022.12.2	修改	A		
材料	3mm厚鋁板	復核	王禮秋	2022.12.2	日期	2.23		
顏色	銅色(AL1)	批准			圖號	857-GB3-AP42		


EG－DWG3

美特鋁質 有限公司
MIDI Aluminium Fabricator Ltd.

工程號	J857	地盤	啓鴻6552

編號	數量	長度L			M	B
857-GB12-AP24	1	1026			3x250	105.5
857-GB12-AP17	1	1226			3x300	130.5

取消

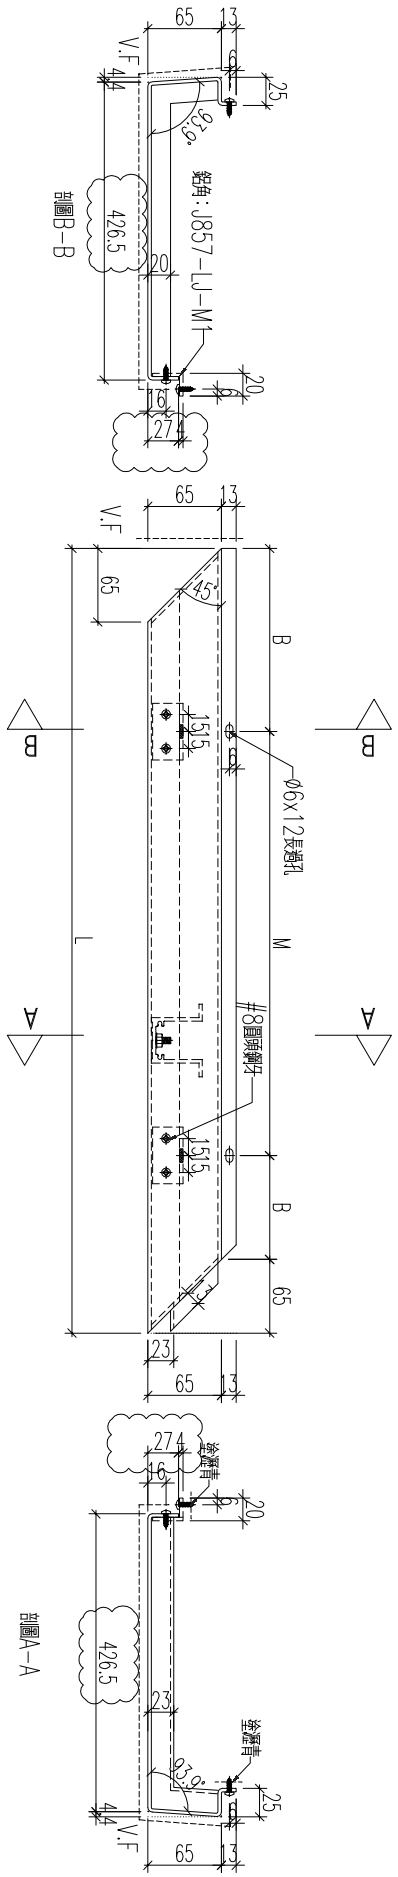


名稱	鋁板加工圖	制圖	黃漢卿	2022.12.2	修改	A		
材料	3mm厚鋁板	復核	王禮秋	2022.12.2	日期	2.23		
顏色	銅色(AL1)	批准			圖號	857-GB12-AP24		


EG－DWG3


美特鋁質 有限公司
MIDI Aluminium Fabricator Ltd.

工程號	J857	地盤	啓德6552

編號	數量	長度L			M	B
857-GB12-AP18	1	429			300	32

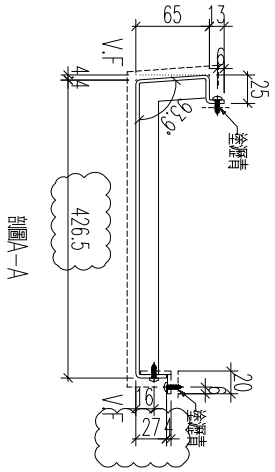

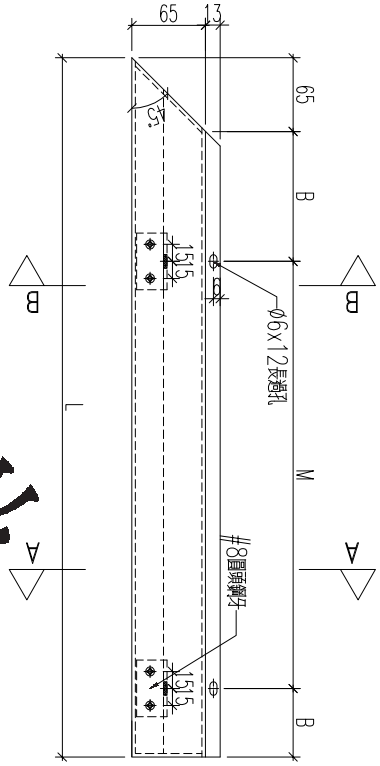

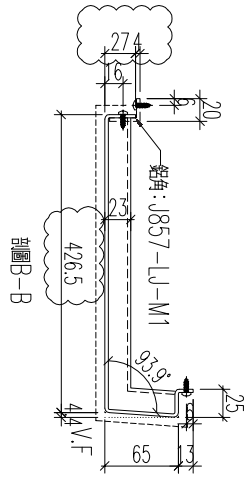


名稱	鋁板加工圖	制圖	黃漢卿	2022.12.2	修改	A		
材料	3mm厚鋁板	復核	王禮秋	2022.12.2	日期	2.23		
顏色	銅色(AL1)	批准			圖號	857-GB12-AP18		

EG－DWG3

美特鋁質 有限公司
MIDI Aluminium Fabricator Ltd.

工程號	J857	地盤	啓德6552

編號	857-CP-AP2
數量	7
長度L	
N	
A	
M	
B	

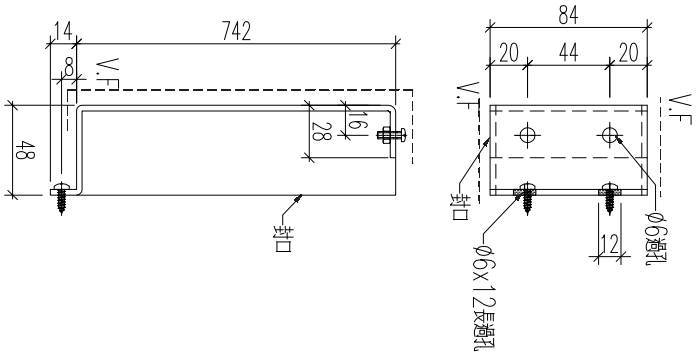

名稱	鋁板加工圖	制圖	黃漢卿	2022.12.2	修改			
材料	3mm厚鋁板	復核	王禮秋	2022.12.2	日期			
顏色	銅色(AL1)	批准			圖號	857－CP－AP2		


EG－DWG3

美特鋁質 有限公司
MIDI Aluminium Fabricator Ltd.

工程號	J857	地盤	啓鴻6552

新增

編號	數量	長度L			M	B
857-GB12-AP17	1	898			2x300	149

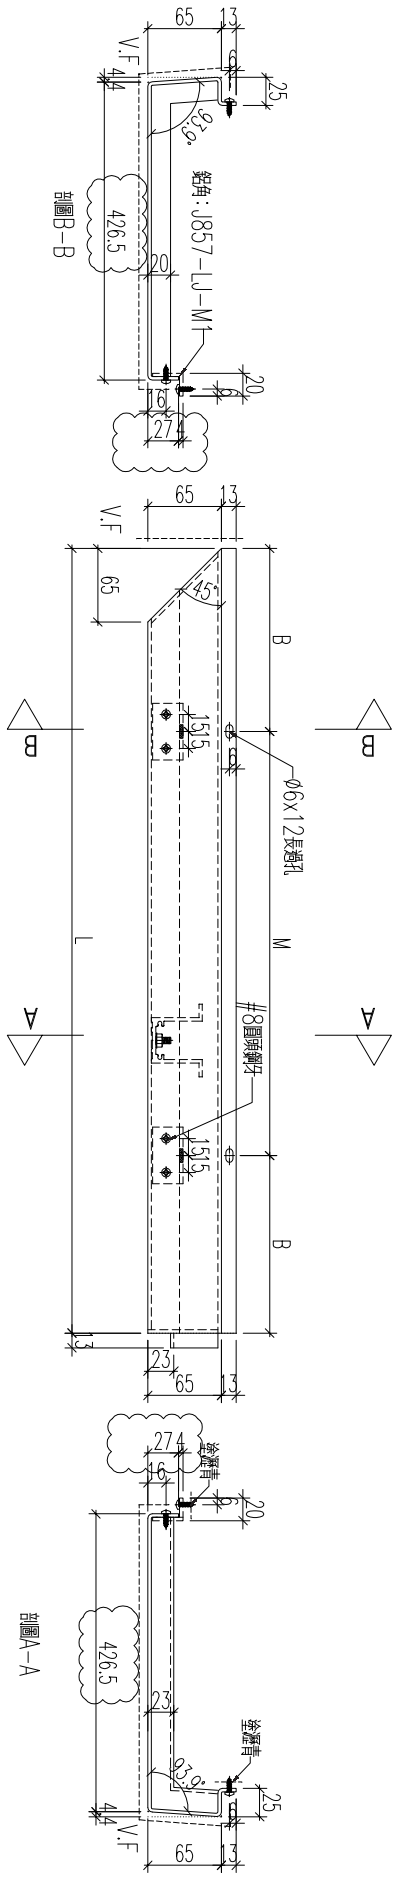

名稱	鋁板加工圖	制圖	黃漢卿	2022.12.2	修改	A		
材料	3mm厚鋁板	復核	王禮秋	2022.12.2	日期	2.23		
顏色	銅色(AL1)	批准			圖號	857-GB12-AP17		


EG－DWG3

美特鋁質 有限公司
MIDI Aluminium Fabricator Ltd.

工程號	J857	地盤	啓鴻6552

編號	數量	長度L			M	B
857-GB12-AP23	1	898			2x300	149

折圖

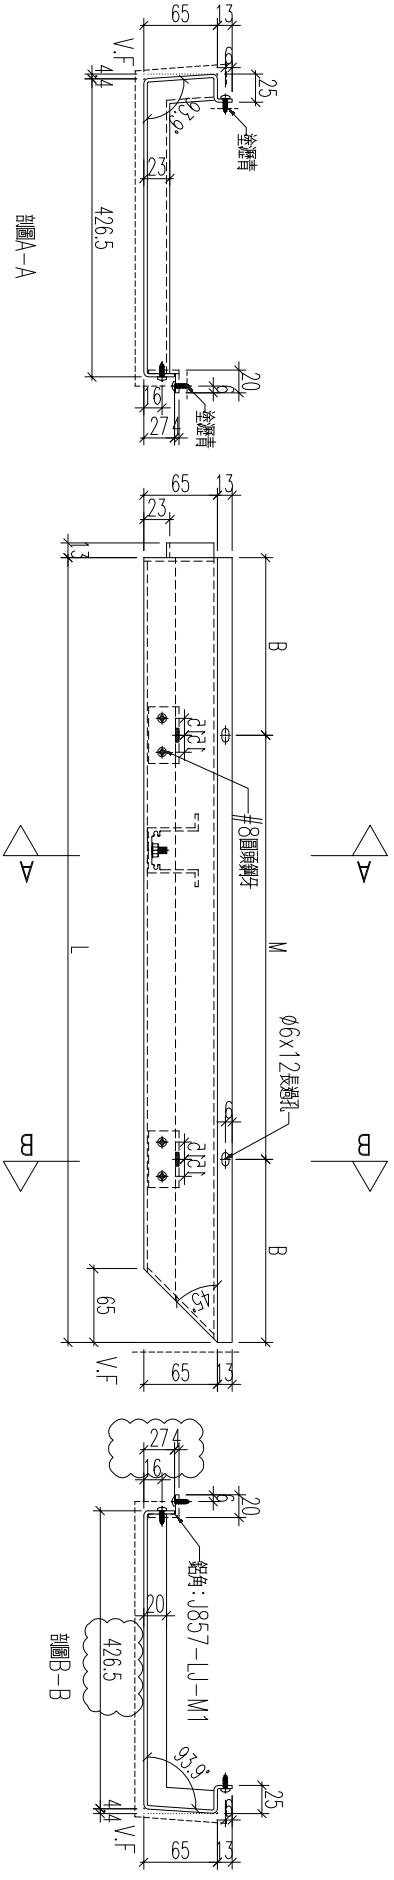


名稱	鋁板加工圖	制圖	黃漢卿	2022.12.2	修改			
材料	3mm厚鋁板	復核	王禮秋	2022.12.2	日期			
顏色	銅色(AL1)	批准			圖號	857-GB12-AP23		


EG－DWG3


美特鋁質 有限公司
MIDI Aluminium Fabricator Ltd.

工程號	J857	地盤	啓德6552

編號	數量	長度L	N	A	M	B
857-GB1-AP2	1	700	1x300	200	2x300	100
857-GB2-AP26	1	1170	2x300	285	3x300	135
857-GB3-AP39	1	1170	2x300	285	3x300	135
857-GB5-AP10	1	915	2x270	187.5	3x270	52.5
857-GB5-AP11	1	930	2x270	195	3x270	60
857-GB6-AP11	1	1485	3x300	292.5	4x300	142.5
857-GB6-AP14	1	1445	3x300	272.5	4x300	122.5
857-GB6-AP15	1	1430	3x300	265	4x300	115
857-GB7-AP4	1	1105	2x300	252.5	3x300	102.5
857-GB7-AP5	1	1120	2x300	260	3x300	110
857-GB8-AP2	1	1120	2x300	260	3x300	110
857-GB8-AP3	1	1105	2x300	252.5	3x300	102.5
857-GB8-AP7	1	1430	3x300	265	4x300	115
857-GB8-AP8	1	1445	3x300	272.5	4x300	122.5
857-GB8-AP11	1	1485	3x300	292.5	4x300	142.5
857-GB9-AP10	1	1102	2x300	251	3x300	101
857-GB9-AP11	1	1287	3x275	231	4x275	93.5

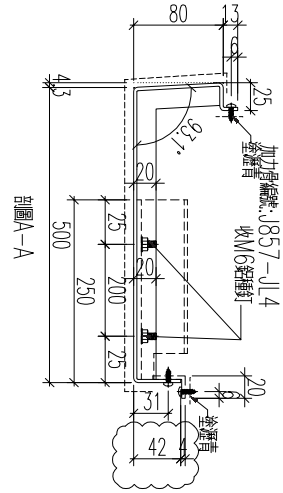

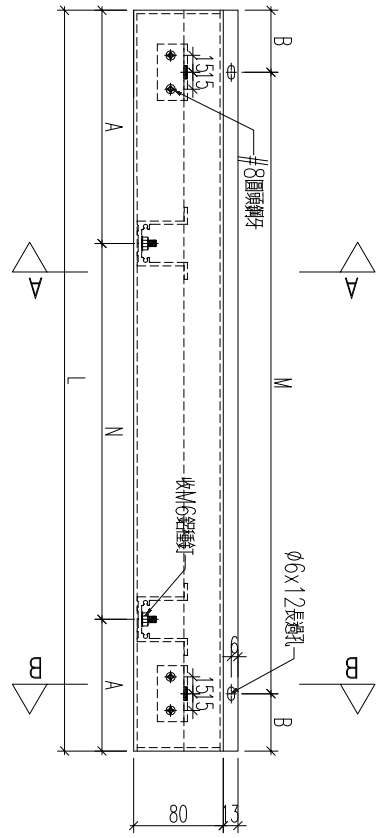

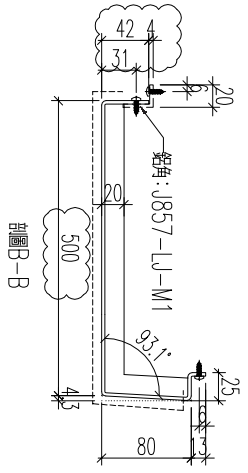


名稱	鋁板加工圖	制圖	黃漢卿	2022.12.2	修改	A		
材料	3mm厚版	復核	王禮秋	2022.12.2	日期	2.23		
顏色	銅色(AL1)	批准			圖號	857-GB1-AP2		


EG－DWG3


美特鋁質 有限公司
MIDI Aluminium Fabricator Ltd.

工程號	J857	地盤	啓德6552

編號	數量	長度L	N	A	M	B
857－GB1－AP2a	1	700	1x300	200	2x300	100
857－GB2－AP26a	1	1170	2x300	285	3x300	135
857－GB3－AP39a	1	1170	2x300	285	3x300	135
857－GB5－AP10a	1	915	2x270	187.5	3x270	52.5
857－GB5－AP11a	1	930	2x270	195	3x270	60
857－GB6－AP11a	1	1485	3x300	292.5	4x300	142.5
857－GB6－AP14a	1	1445	3x300	272.5	4x300	122.5
857－GB6－AP15a	1	1430	3x300	265	4x300	115
857－GB7－AP4a	1	1105	2x300	252.5	3x300	102.5
857－GB7－AP5a	1	1120	2x300	260	3x300	110
857－GB8－AP2a	1	1120	2x300	260	3x300	110
857－GB8－AP3a	1	1105	2x300	252.5	3x300	102.5
857－GB8－AP7a	1	1430	3x300	265	4x300	115
857－GB8－AP8a	1	1445	3x300	272.5	4x300	122.5
857－GB8－AP11a	1	1485	3x300	292.5	4x300	142.5
857－GB9－AP10a	1	1102	2x300	251	3x300	101
857－GB9－AP11a	1	1287	3x275	231	4x275	93.5

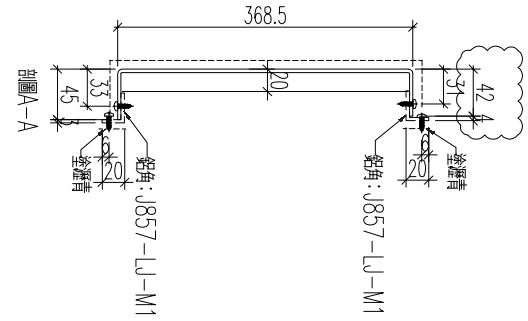

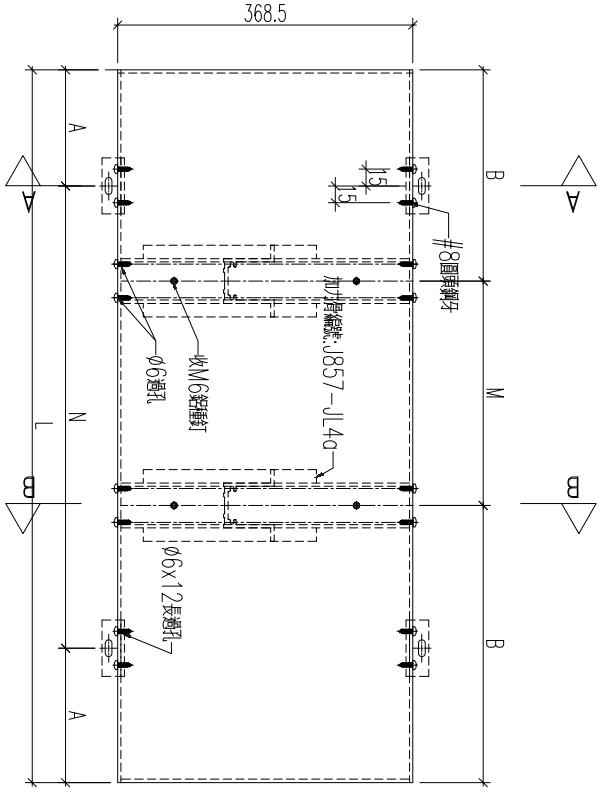

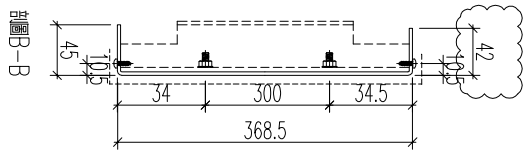


名稱	鋁板加工圖	制圖	黃漢卿	2022.12.2	修改	A		
材料	3mm厚版	復核	王禮秋	2022.12.2	日期	2.23		
顏色	深灰色(AL2)	批准			圖號	857－GB1－AP2a		


EG－DWG3


美特鋁質 有限公司
MIDI Aluminium Fabricator Ltd.

工程號	J857	地盤	啓鴻6552

編號	數量	長度L	N	A	M	B
857-GB6-AP20	1	1235	3x275	205	4x275	67.5

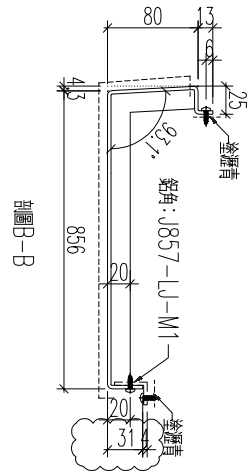

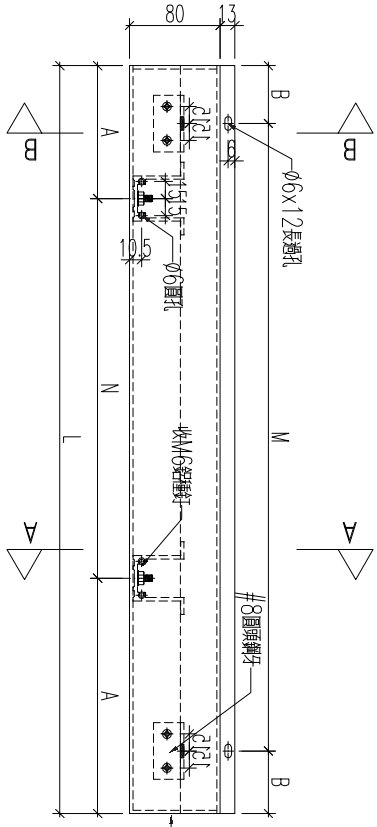

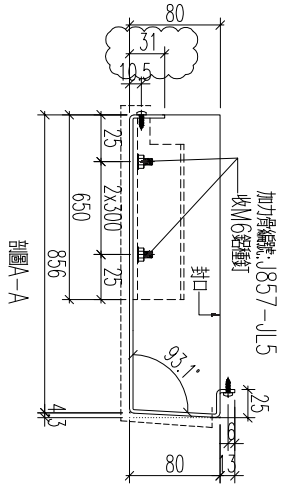


名稱	鋁板加工圖	制圖	黃漢卿	2022.12.2	修改	A		
材料	3mm厚鋁板	復核	王禮秋	2022.12.2	日期	2.23		
顏色	銅色(AL1)	批准			圖號	857-GB6-AP20		


EG－DWG3


美特鋁質 有限公司
MIDI Aluminium Fabricator Ltd.

工程號	J857	地盤	啓鴻6552

編號	數量	長度L	N	A	M	B
857-GB12-AP10	1	1040	2x300	220	3x300	70

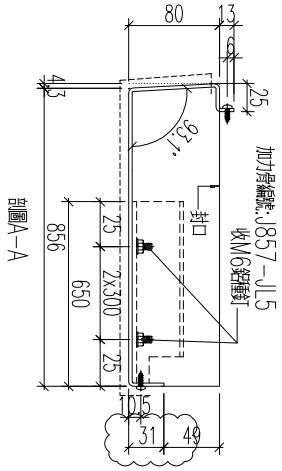

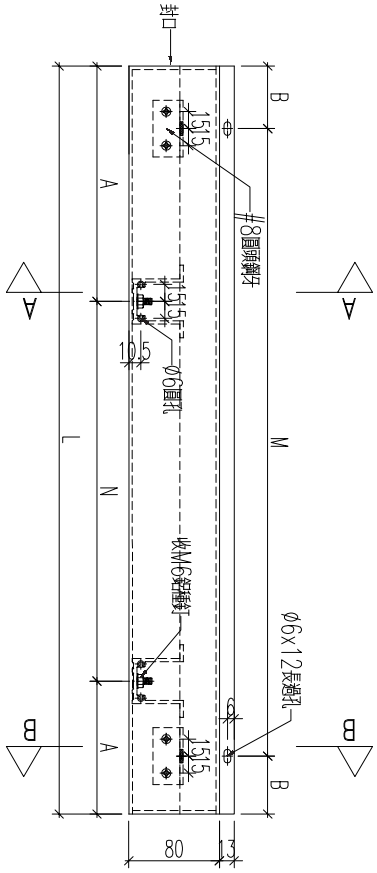

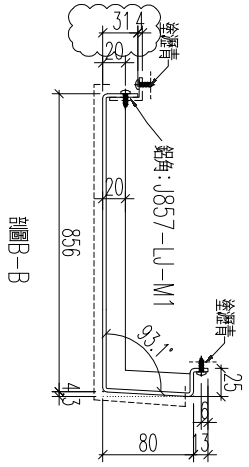


名稱	鋁板加工圖	制圖	黃漢卿	2022.12.2	修改	A		
材料	3mm厚鋁板	復核	王禮秋	2022.12.2	日期	2.23		
顏色	銅色(AL1)	批准			圖號	857-GB12-AP10		


EG－DWG3


美特鋁質 有限公司
MIDI Aluminium Fabricator Ltd.

工程號	J857	地盤	啓鴻6552

編號	數量	長度L	N	A	M	B
857-GB8-AP20	1	1235	3x275	205	4x275	67.5
857-GB9-AP30	1	610	250	180	2x250	55
857-GB12-AP13	1	555	250	152.5	2x250	27.5

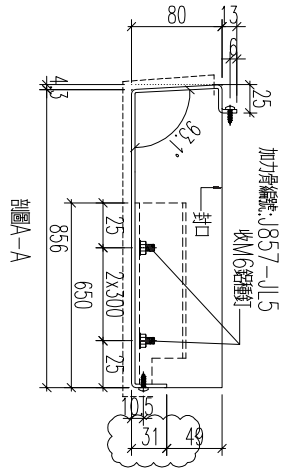

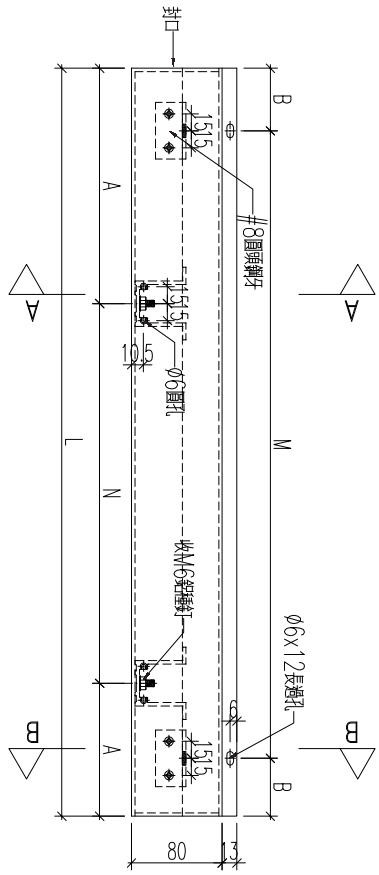

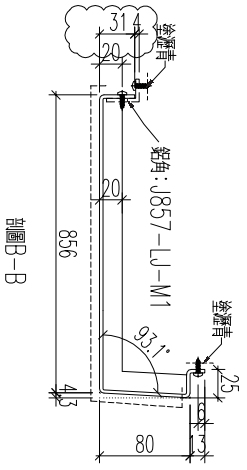


名稱	鋁板加工圖	制圖	黃漢卿	2022.12.2	修改	A		
材料	3mm厚鋁板	復核	王禮秋	2022.12.2	日期	2.23		
顏色	銅色(AL1)	批准			圖號	857-GB8-AP20		


EG－DWG3


美特鋁質 有限公司
MIDI Aluminium Fabricator Ltd.

工程號	J857	地盤	啓鴻6552

編號	數量	長度L	N	A	M	B
857-GB12-AP11	1					

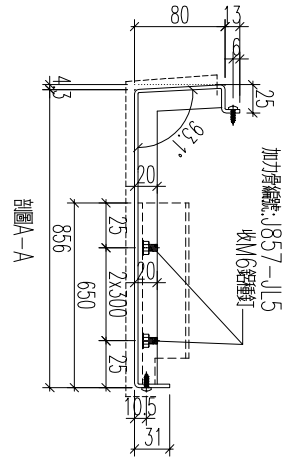

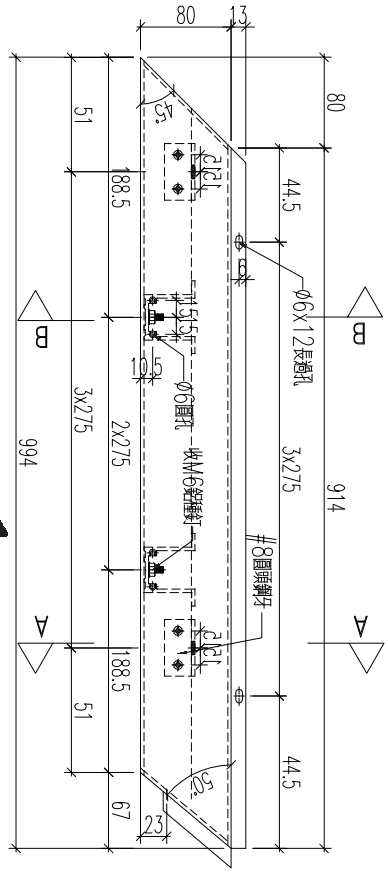

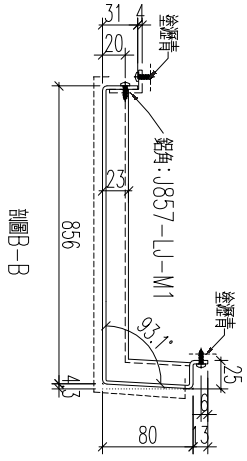

取消


名稱	鋁板加工圖	制圖	黃漢卿	2022.12.2	修改			
材料	3mm厚鋁板	復核	王禮秋	2022.12.2	日期			
顏色	銅色(AL1)	批准			圖號	857-GB12-AP11		


EG－DWG3


美特鋁質 有限公司
MIDI Aluminium Fabricator Ltd.

工程號	J857	地盤	啓鴻6552

編號	數量	長度L	N	A	M	B
857-GB12-AP27	1	480	300	90	2x200	40

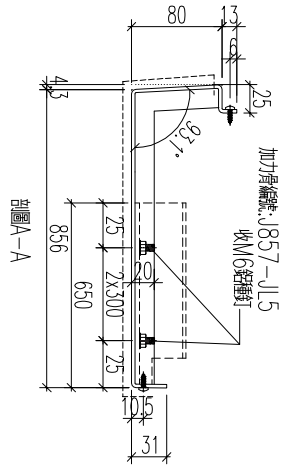

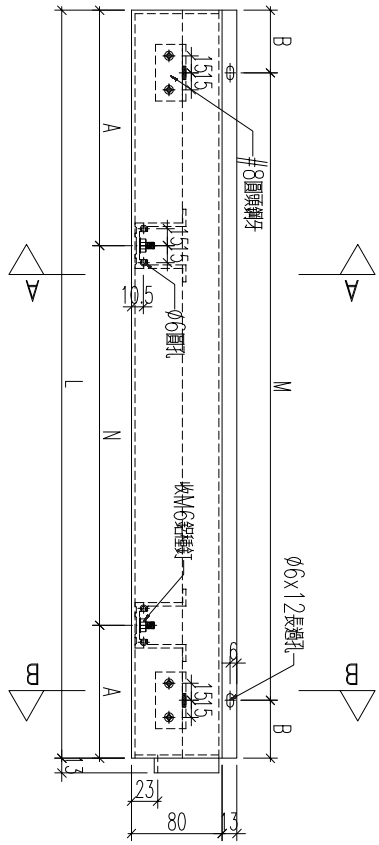

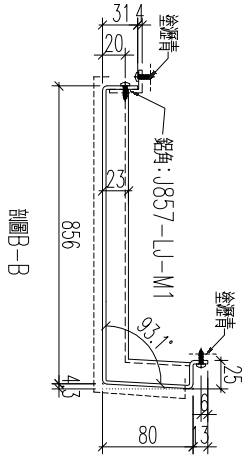

名稱	鋁板加工圖	制圖	黃漢卿	2022.12.2	修改	A		
材料	3mm厚鋁板	復核	王禮秋	2022.12.2	日期	2.23		
顏色	銅色(AL1)	批准			圖號	857-GB12-AP27		


EG－DWG3


美特鋁質 有限公司
MIDI Aluminium Fabricator Ltd.


工程號	J857	地盤	啓鴻6552

編號	數量	長度L	T	A	M	B
857-GB12-AP12	1					

取消

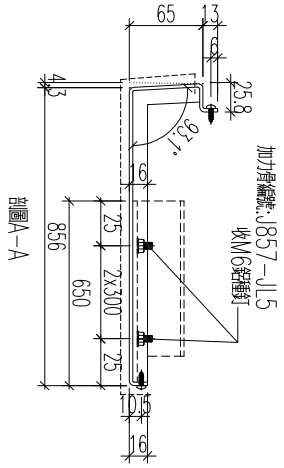

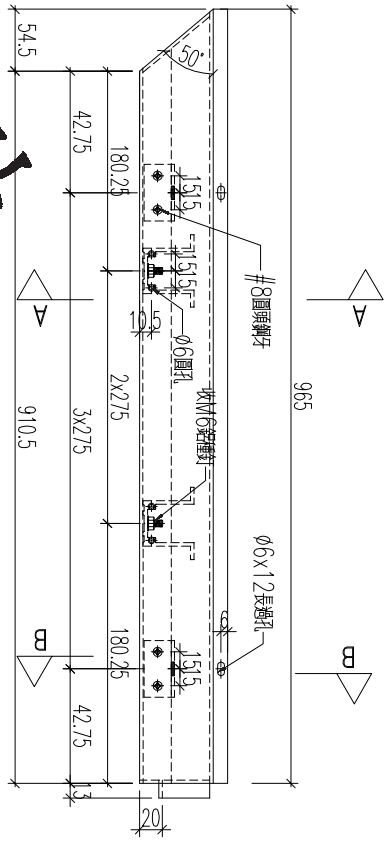

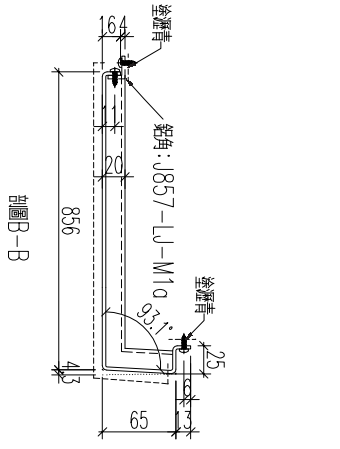


名稱	鋁板加工圖	制圖	黃漢卿	2022.12.2	修改			
材料	3mm厚鋁板	復核	王禮秋	2022.12.2	日期			
顏色	銅色(AL1)	批准			圖號	857-GB12-AP12		


EG－DWG3


美特鋁質 有限公司
MIDI Aluminium Fabricator Ltd.

工程號	J857	地盤	啓鴻6552

編號	數量	長度L	N	A	M	B
857-GB12-AP21	1	1528	4x275	214	5x275	76.5

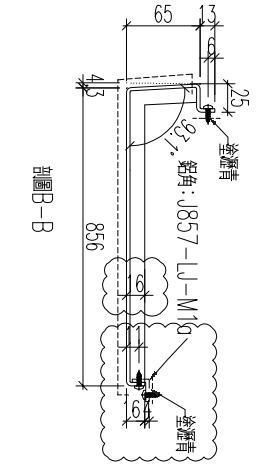

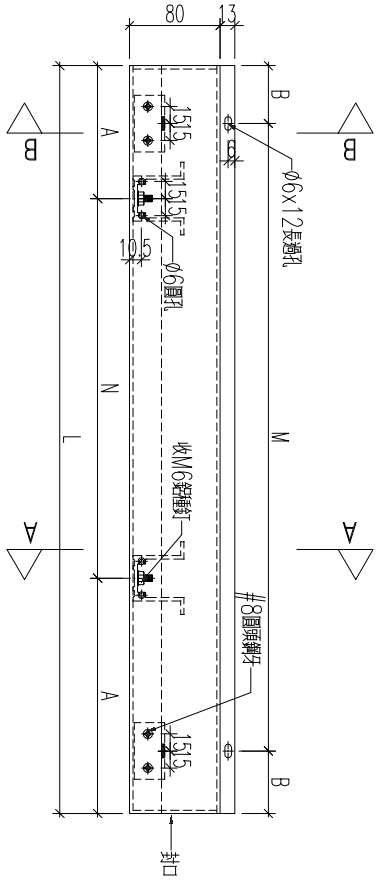

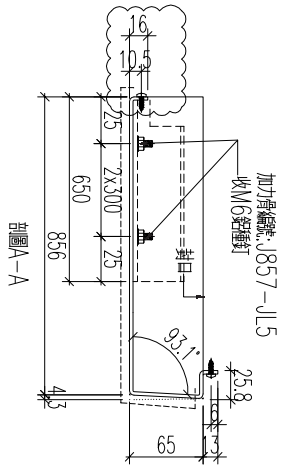


名稱	鋁板加工圖	制圖	黃漢卿	2022.12.2	修改	A		
材料	3mm厚鋁板	復核	王禮秋	2022.12.2	日期	2.23		
顏色	銅色(AL1)	批准			圖號	857-GB12-AP21		

EG－DWG3

美特鋁質 有限公司
MIDI Aluminium Fabricator Ltd.

工程號	J857	地盤	啓鴻6552

編號	數量	長度L	N	A	M	B
857-GB12-AP2	1	1168	2x300	284	3x300	134
857-GB12-AP25	1	803	250	276.5	300	219

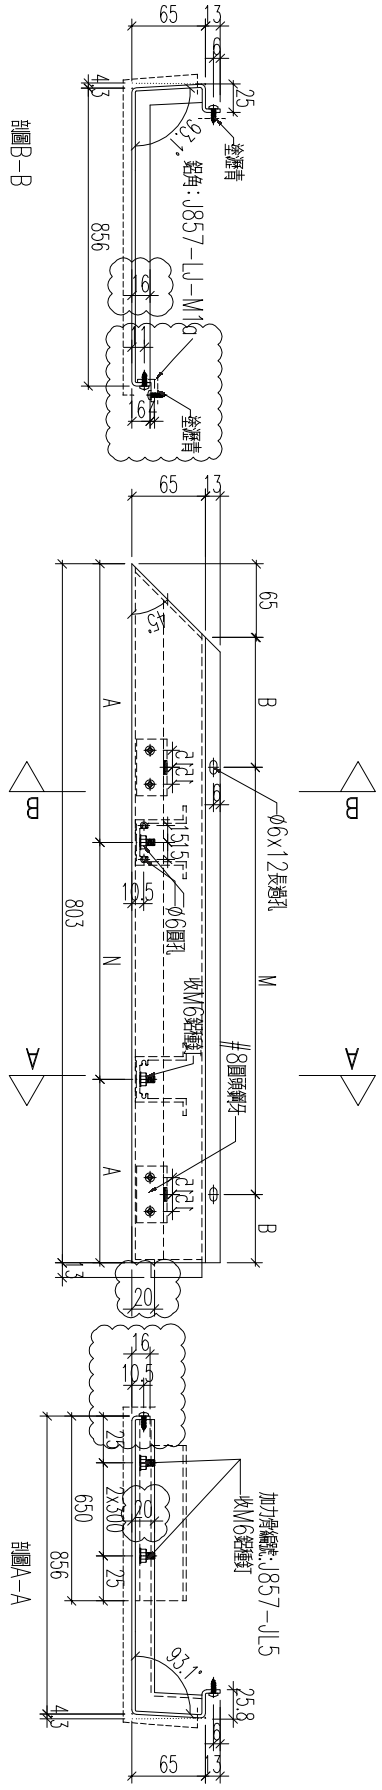


名稱	鋁板加工圖	制圖	黃漢卿	2022.12.2	修改	A		
材料	3mm厚鋁板	復核	王禮秋	2022.12.2	日期	2.23		
顏色	銅色(AL1)	批准			圖號	857-GB12-AP2		

EG－DWG3

美特鋁質 有限公司
MIDI Aluminium Fabricator Ltd.

工程號	J857	地盤	啓鴻6552

編號	數量	長度L	N	A	M	B
857-GB12-AP3	1	1095	2x300	247.5	3x300	97.5

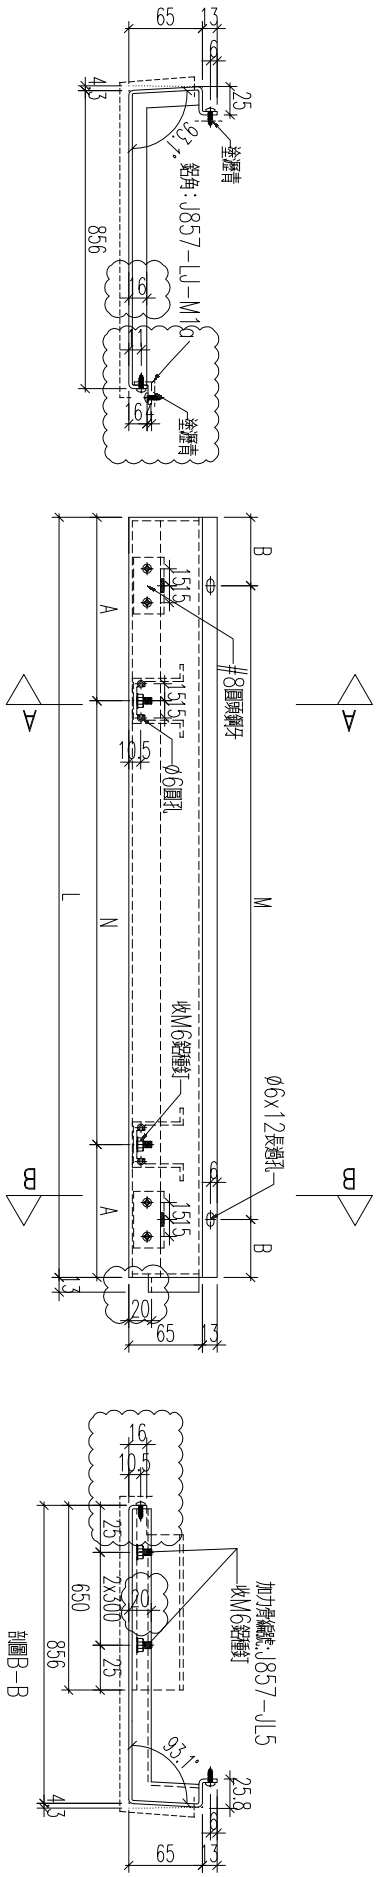


名稱	鋁板加工圖	制圖	黃漢卿	2022.12.2	修改	A		
材料	3mm厚鋁板	復核	王禮秋	2022.12.2	日期	2.23		
顏色	銅色(AL1)	批准			圖號	857-GB12-AP3		


EG－DWG3

美特鋁質 有限公司
MIDI Aluminium Fabricator Ltd.

工程號	J857	地盤	啓鴻6552

編號	數量	長度L	N	A	M	B
857-GB12-AP1	1	978	2x250	239	3x250	114

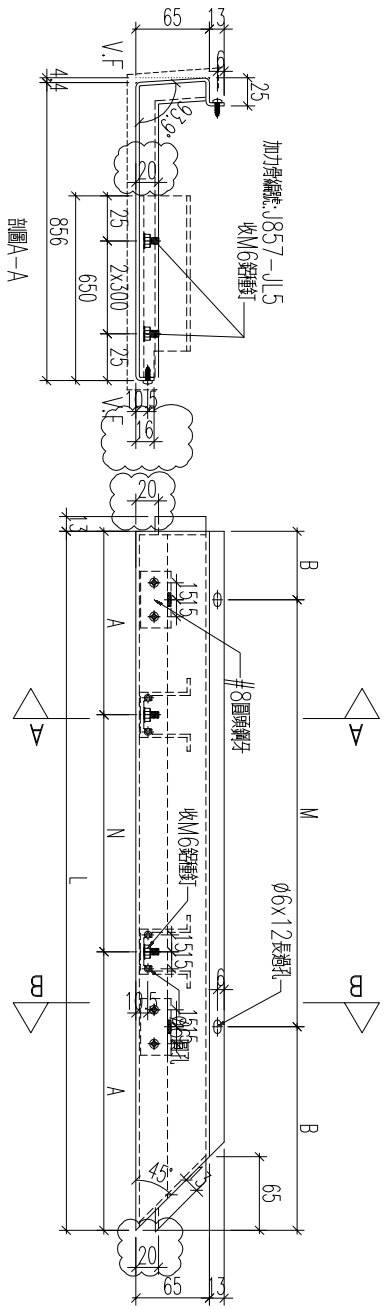

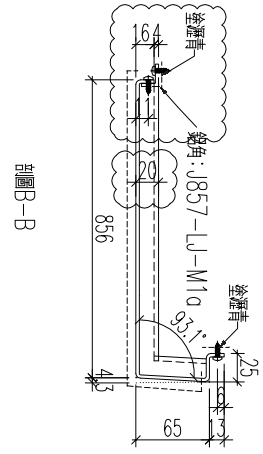


名稱	鋁板加工圖	制圖	黃漢卿	2022.12.2	修改	A		
材料	3mm厚鋁板	復核	王禮秋	2022.12.2	日期	2.23		
顏色	銅色(AL1)	批准			圖號	857-GB12-AP1		


EG－DWG3


美特鋁質 有限公司
MIDI Aluminium Fabricator Ltd.


工程號	J857	地盤	啓鴻6552

編號	數量	長度L	N	A	M	B
857-GB12-AP15	1					

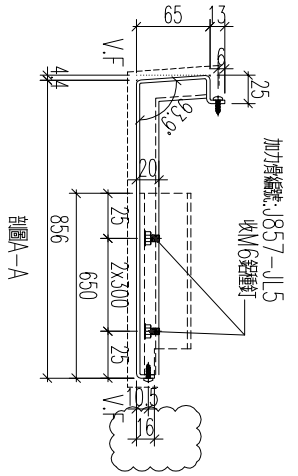

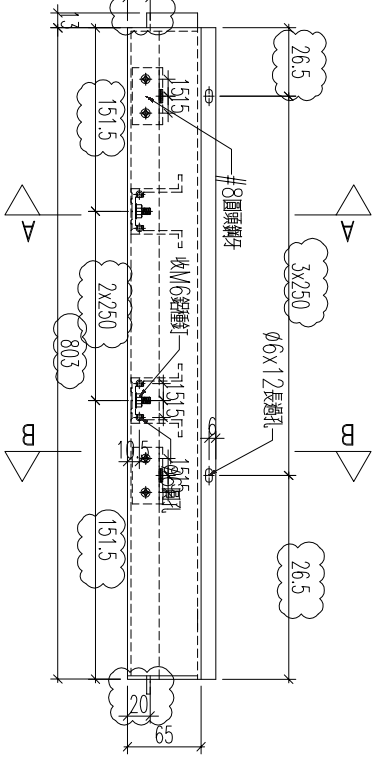

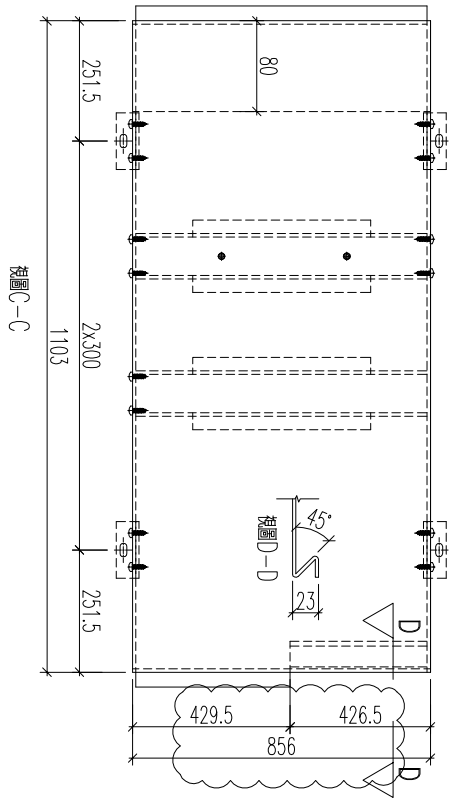

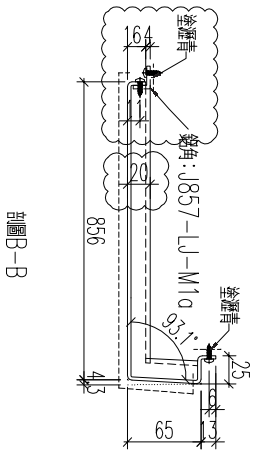

名稱	鋁板加工圖	制圖	黃漢卿	2022.12.2	修改	A		
材料	3mm厚鋁板	復核	王禮秋	2022.12.2	日期	2.23		
顏色	銅色(AL1)	批准			圖號	857-GB12-AP15		


EG－DWG3

美特鋁質 有限公司
MIDI Aluminium Fabricator Ltd.

工程號	J857	地盤	啓鴻6552

編號	數量	長度L	N	A	M	B	裝飾條編號
857-GB1-AP6	1	1285	3x275	230	4x275	92.5	857-GB1-ZS6
857-GB1-AP7	1	1370	3x300	235	4x300	85	857-GB1-ZS7
857-GB1-AP8	1	1375	3x300	237.5	4x300	87.5	857-GB1-ZS8
857-GB2-AP20	1	1410	3x300	255	4x300	105	857-GB2-ZS20
857-GB2-AP5	1	965	2x300	182.5	3x300	32.5	857-GB2-ZS5
857-GB3-AP34	1	965	2x300	182.5	3x300	32.5	857-GB3-ZS34
857-GB3-AP18	1	1410	3x300	255	4x300	105	857-GB3-ZS18

新增

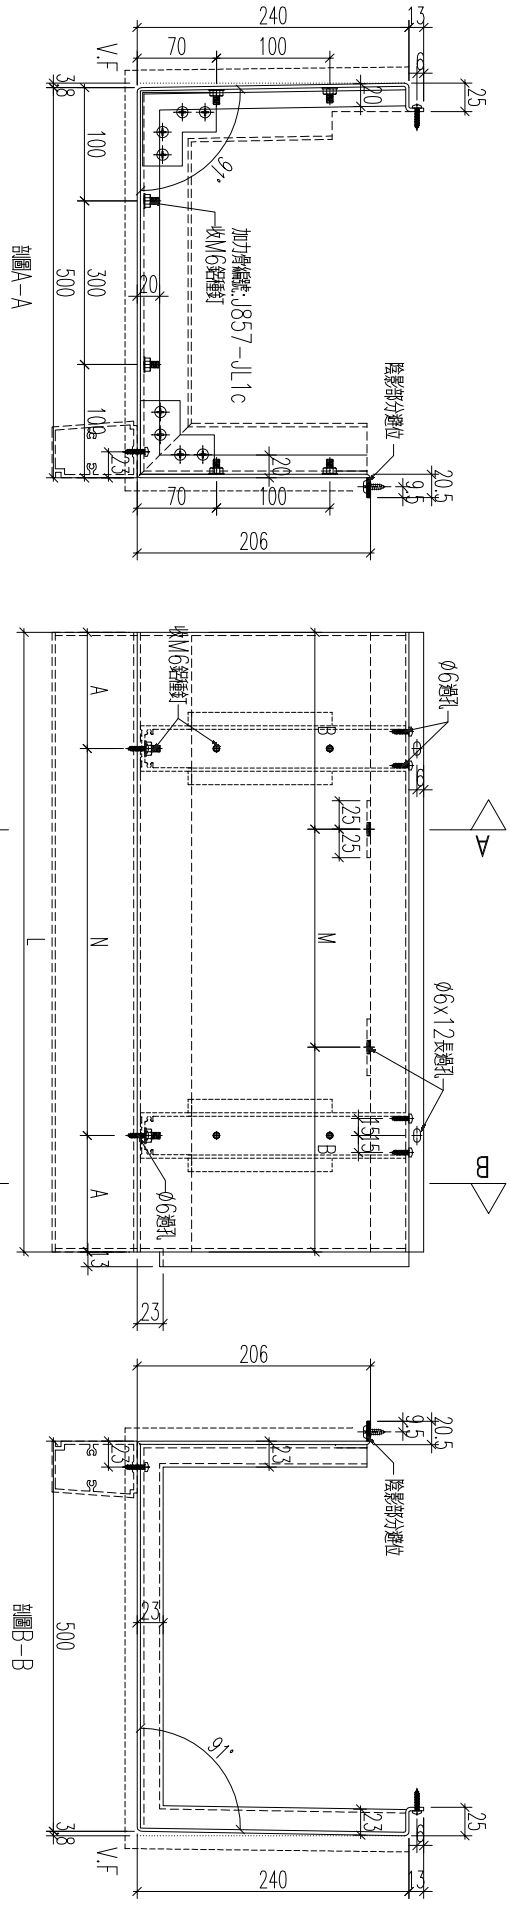


名稱	鋁板加工圖	制圖	黃漢卿	2022.12.2	修改			
材料	3mm厚鋁板	復核	王禮秋	2022.12.2	日期			
顏色	銅色(AL1)	批准			圖號	857-GB1-AP6		


EG－DWG3


新增

美特鋁質 有限公司
MIDI Aluminium Fabricator Ltd.

工程號	J857	地盤	啓鴻6552

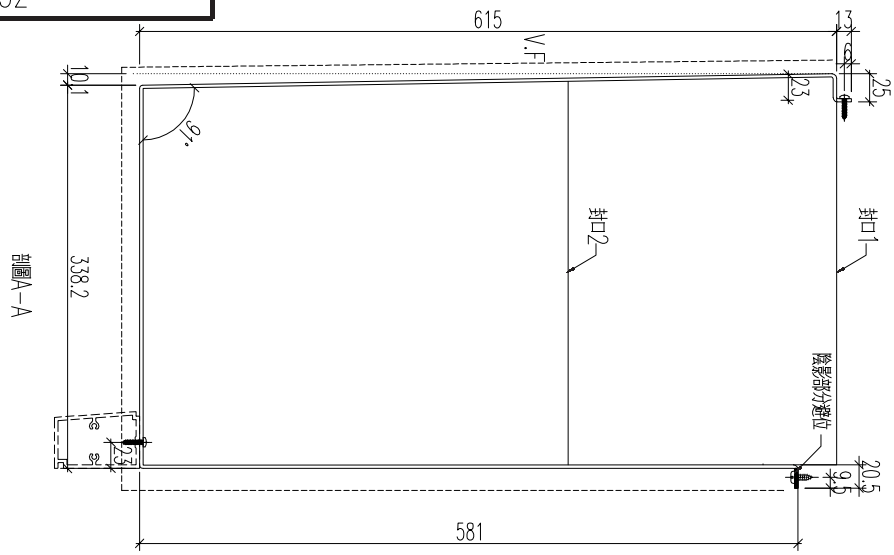

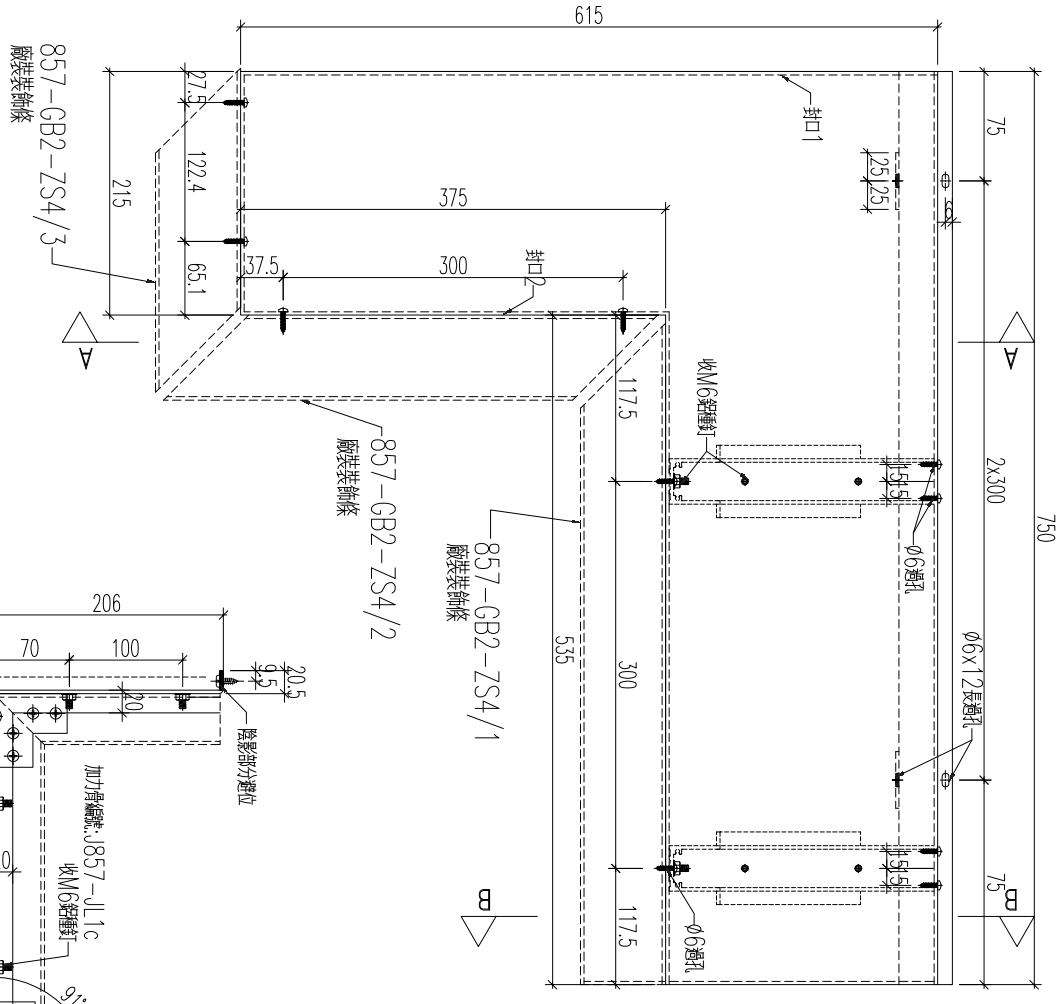

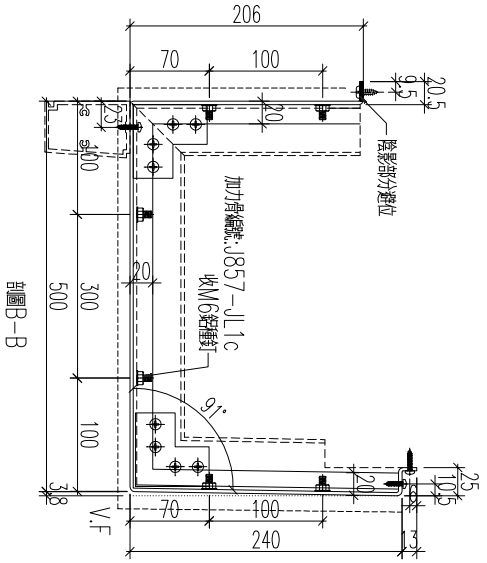

加工數量：1


名稱	鋁板加工圖	制圖	黃漢卿	2022.12.2	修改			
材料	3mm厚鋁板	復核	王禮秋	2022.12.2	日期			
顏色	銅色(AL1)	批准			圖號	857－GB2－AP4		

EG－DWG3

新增

美特鋁質 有限公司
MIDI Aluminium Fabricator Ltd.

工程號	J857	地盤	啓鴻6552

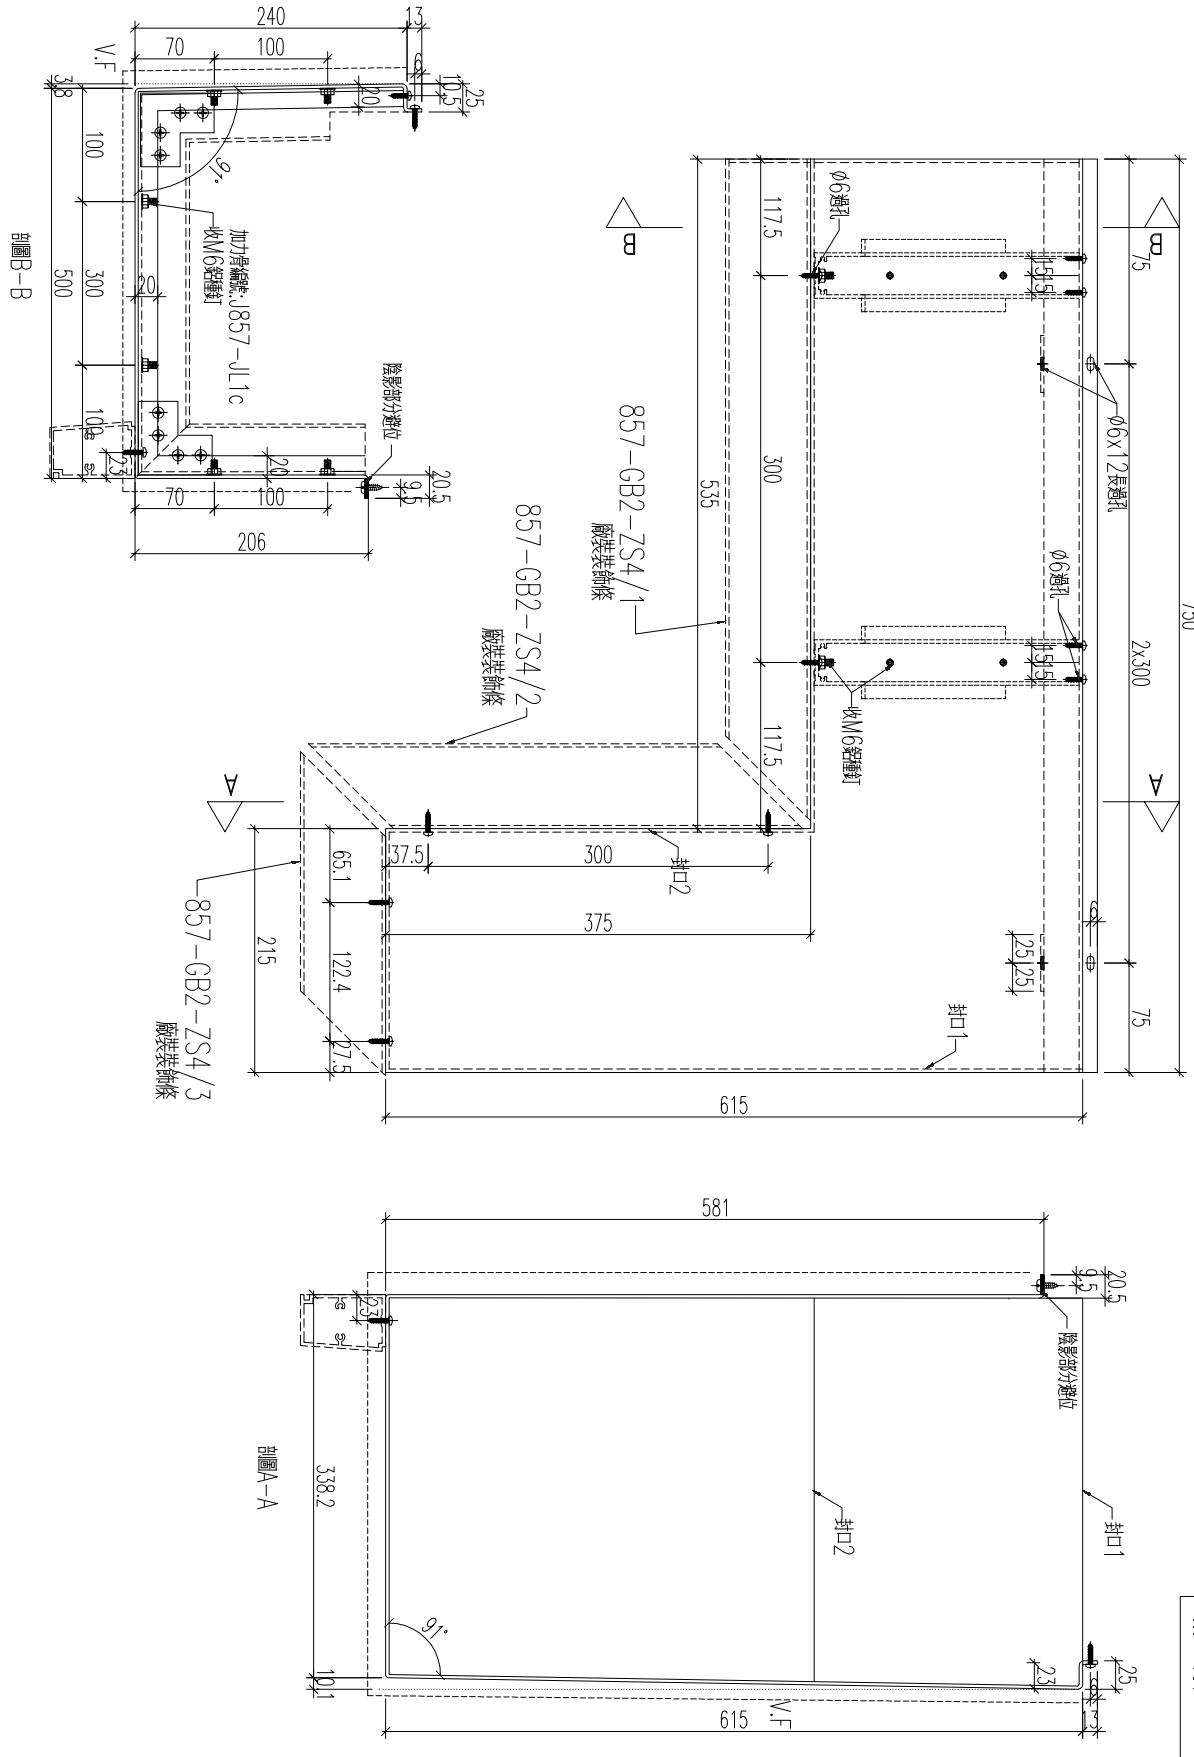

加工數量：1

名稱	鋁板加工圖	制圖	黃漢卿	2022.12.2	修改			
材料	3mm厚鋁板	復核	王禮秋	2022.12.2	日期			
顏色	銅色(AL1)	批准			圖號	857-GB3-AP35		


EG－DWG3


新增


美特鋁質 有限公司
MIDI Aluminium Fabricator Ltd.

工程號	J857	地盤	啓鴻6552

編號	數量	長度L	M	B	N	A		
857-GB1-AP6a	1	1285	3x275	230	4x275	92.5		
857-GB1-AP7a	1	1370	3x300	235	4x300	85		
857-GB1-AP8a	1	1375	3x300	237.5	4x300	87.5		
857-GB2-AP20a	1	1410	3x300	255	4x300	105		
857-GB2-AP5a	1	965	2x300	182.5	3x300	32.5		
857-GB3-AP34	1	965	2x300	182.5	3x300	32.5		

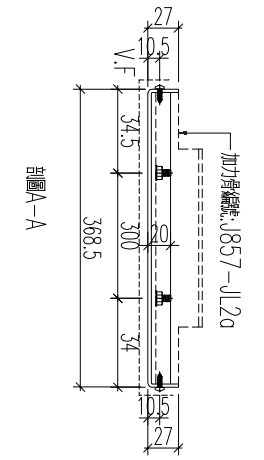

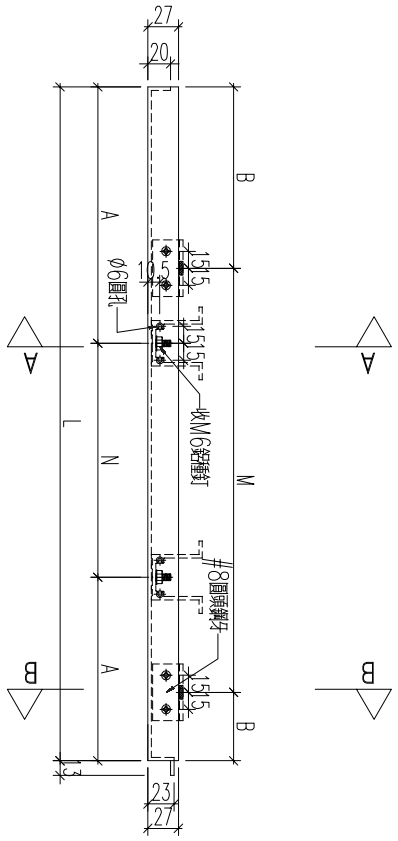

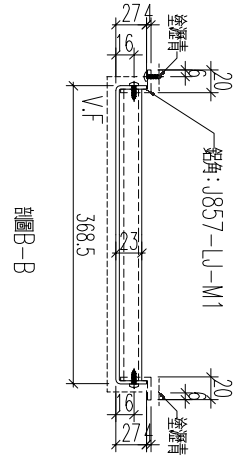


名稱	鋁板加工圖	制圖	黃漢卿	2022.12.2	修改			
材料	3mm厚鋁板	復核	王禮秋	2022.12.2	日期			
顏色	深灰色(AL2)	批准			圖號	857-GB1-AP6a		


EG－DWG3


美特鋁質 有限公司
MIDI Aluminium Fabricator Ltd.

工程號	J857	地盤	啓鴻6552

新增

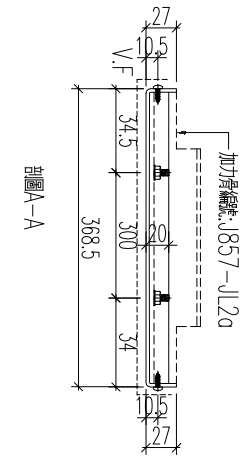

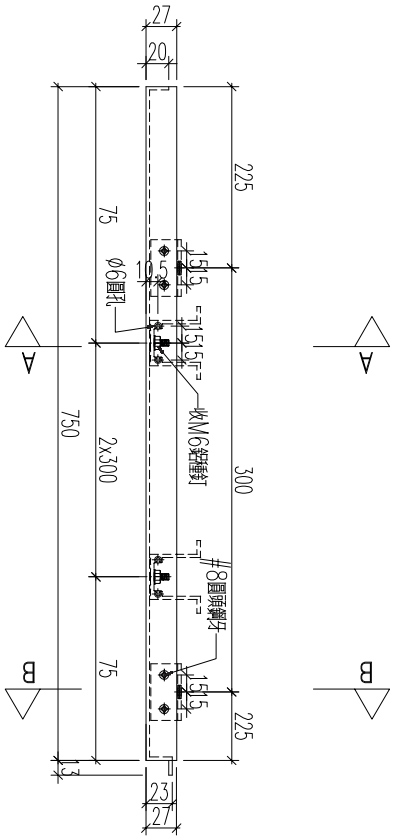

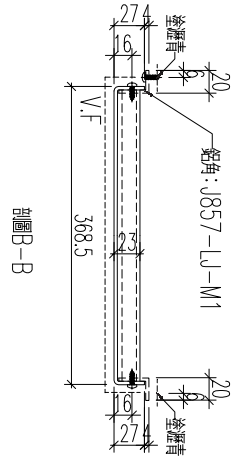

加工數量：1


名稱	鋁板加工圖	制圖	黃漢卿	2022.12.2	修改			
材料	3mm厚鋁板	復核	王禮秋	2022.12.2	日期			
顏色	銅色(AL1)	批准			圖號	857－GB2－AP4a		

EG－DWG3


美特鋁質 有限公司
MIDI Aluminium Fabricator Ltd.


工程號	J857	地盤	啓鴻6552

新增

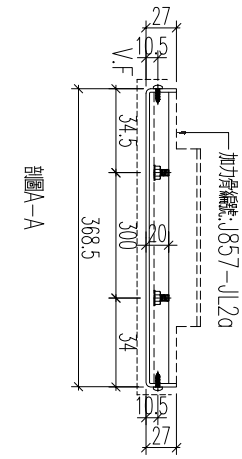

剖圖A－A

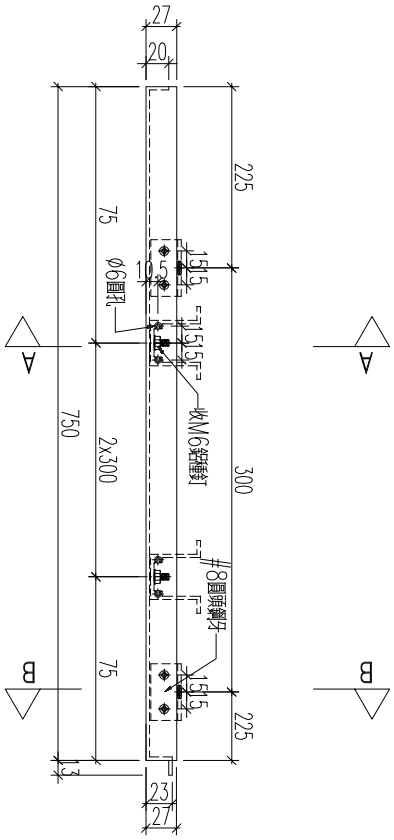

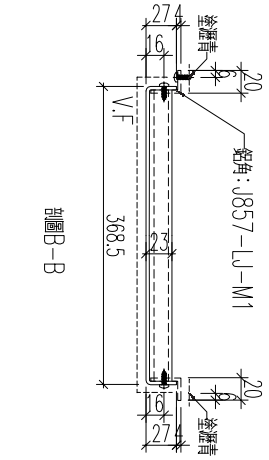

剖圖B－B

加工數量：1


名稱	鋁板加工圖	制圖	黃漢卿	2022.12.2	修改			
材料	3mm厚鋁板	復核	王禮秋	2022.12.2	日期			
顏色	銅色(AL1)	批准			圖號	857－GB3－AP35a		


EG－DWG3


美特鋁質 有限公司
MIDI Aluminium Fabricator Ltd.

工程號	J857	地盤	啓鴻6552

編號	數量	長度L	N	A	M	B
857-GB2-AP27	1	1650	4x300	225	5x300	75

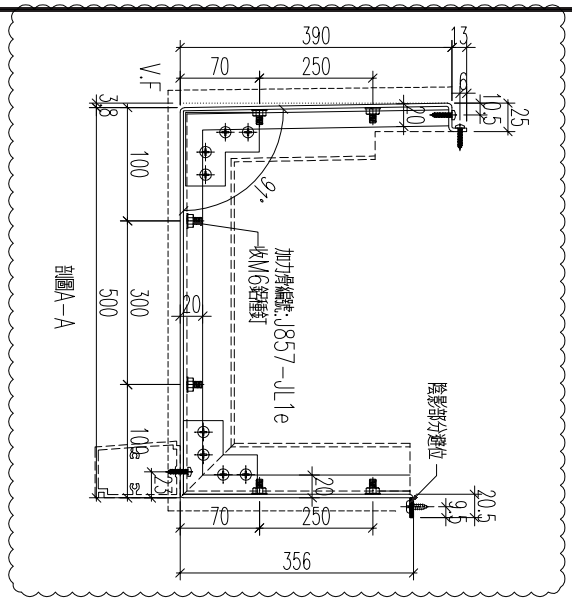

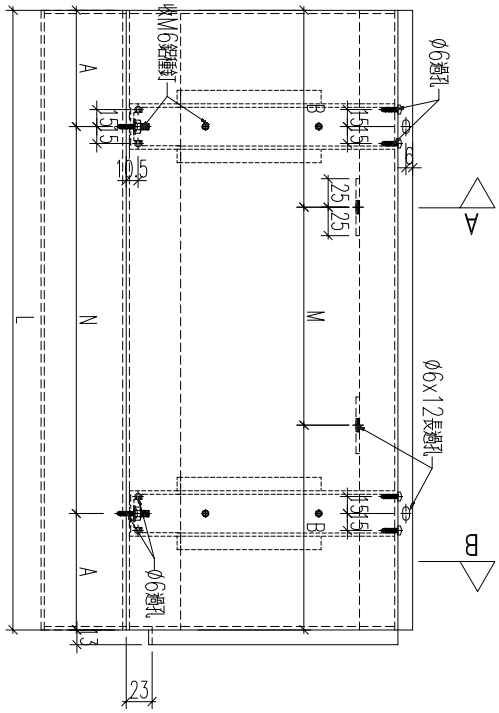

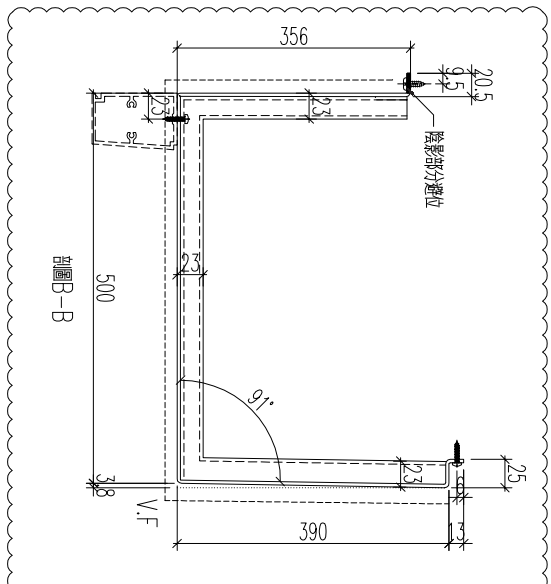

名稱	鋁板加工圖	制圖	黃漢卿	2022.12.2	修改	A		
材料	3mm厚鋁板	復核	王禮秋	2022.12.2	日期	2.23		
顏色	銅色(AL1)	批准			圖號	857-GB2-AP27		


EG－DWG3

美特鋁質 有限公司
MIDI Aluminium Fabricator Ltd.

工程號	J857	地盤	啓鴻6552

新增

編號	數量	長度L	N	A	M	B
857-GB3-AP15	1	1650	4x300	225	5x300	75
857-GB4-AP45	1	905	2x250	202.5	3x250	77.5

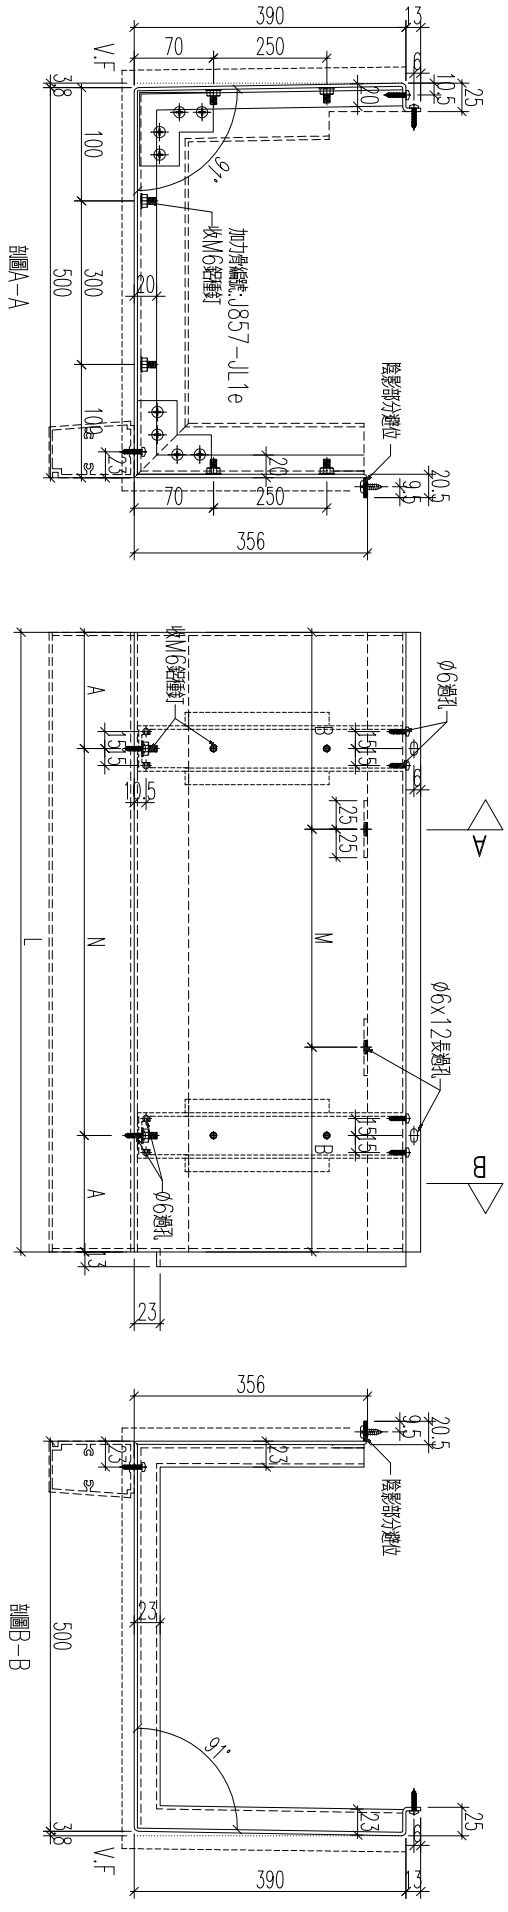

加工數量：1

名稱	鋁板加工圖	制圖	黃漢卿	2022.12.2	修改			
材料	3mm厚鋁板	復核	王禮秋	2022.12.2	日期			
顏色	銅色(AL1)	批准			圖號	857-GB3-AP15		


EG－DWG3


新增


美特鋁質 有限公司
MIDI Aluminium Fabricator Ltd.

工程號	J857	地盤	啓鴻6552

編號	數量	長度L	N	A	M	B
857-GB4-AP46	1	1075	2x300	237.5	3x300	87.5

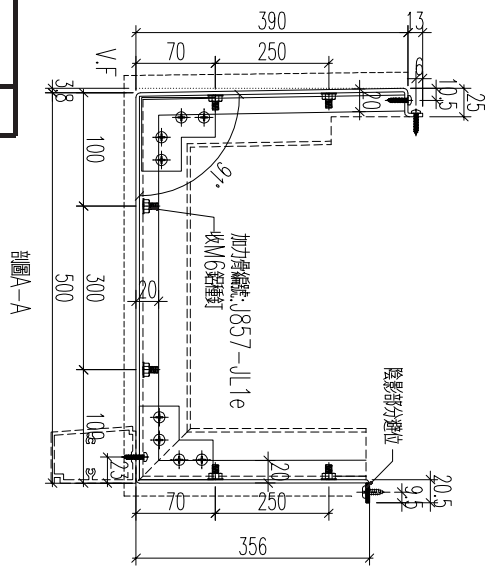

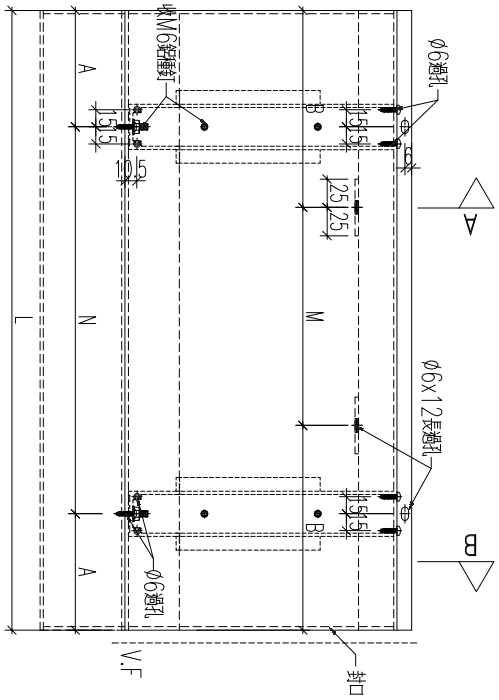

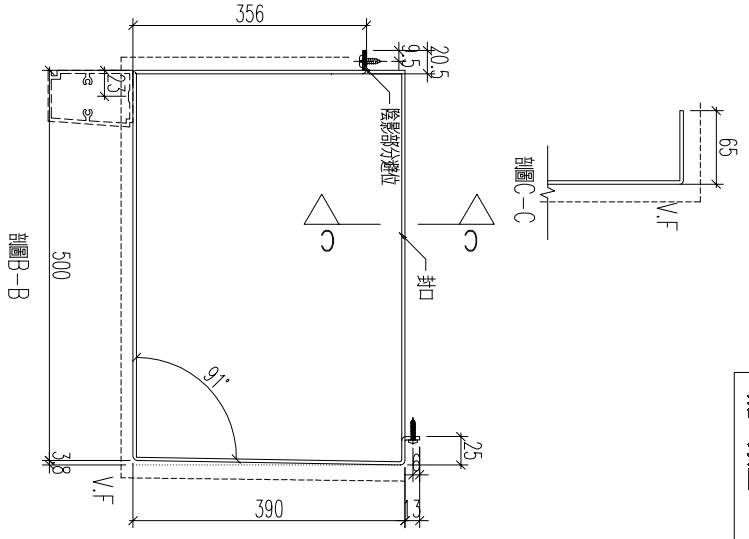

加工數量：1


名稱	鋁板加工圖	制圖	黃漢卿	2022.12.2	修改			
材料	3mm厚鋁板	復核	王禮秋	2022.12.2	日期			
顏色	銅色(AL1)	批准			圖號	857-GB4-AP46		

EG－DWG3


美特鋁質 有限公司
MIDI Aluminium Fabricator Ltd.


工程號	J857	地盤	啓鴻6552

編號	數量	長度L	M	B	N	A
857-GB2-AP27a	1	1650	4x300	225	5x300	75

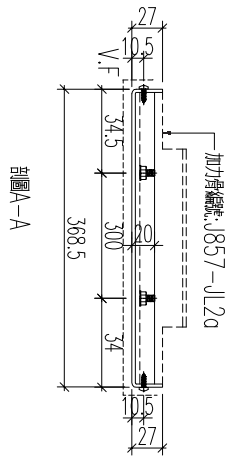

剖圖A-A

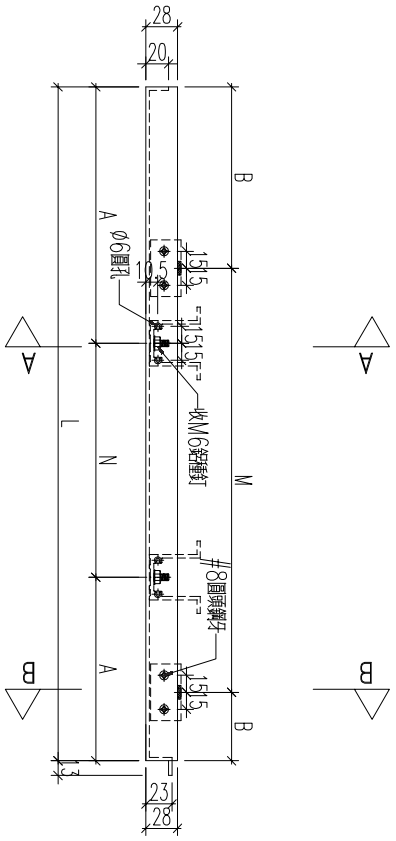

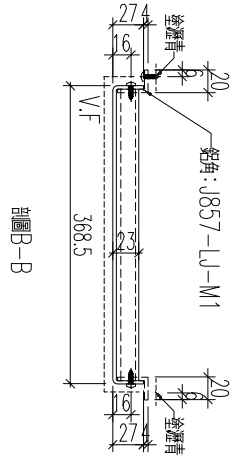

剖圖B-B

名稱	鋁板加工圖	制圖	黃漢卿	2022.12.2	修改	A		
材料	3mm厚鋁板	復核	王禮秋	2022.12.2	日期	2.23		
顏色	深灰色(AL2)	批准			圖號	857-GB2-AP27a		


EG－DWG3

新增


美特鋁質 有限公司
MIDI Aluminium Fabricator Ltd.


工程號	J857	地盤	啓鴻6552

編號	數量	長度L	M	B	N	A
857-GB3-AP15a	1	1650	4x300	225	5x300	75
857-GB4-AP45a	1	905	2x250	202.5	3x250	77.5

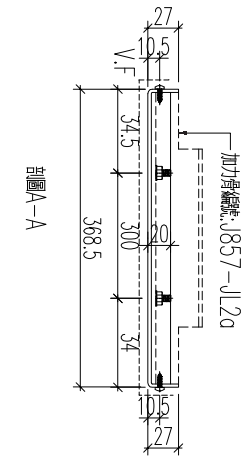

剖圖A-A

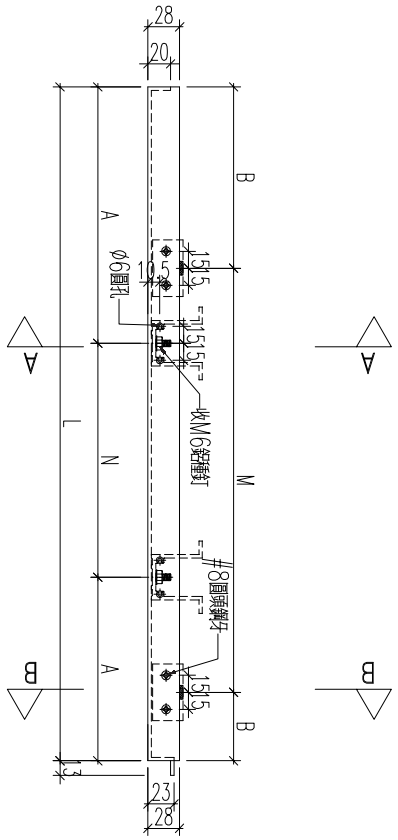

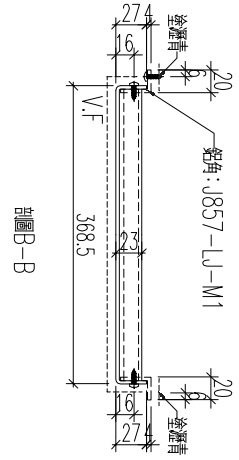

剖圖B-B

加工數量:1

名稱	鋁板加工圖	制圖	黃漢卿	2022.12.2	修改			
材料	3mm厚鋁板	復核	王禮秋	2022.12.2	日期			
顏色	深灰色(AL2)	批准			圖號	857-GB3-AP15a		


EG－DWG3


新增


美特鋁質 有限公司
MIDI Aluminium Fabricator Ltd.

工程號	J857	地盤	啓鴻6552

編號	數量	長度L	M	B	N	A
857-GB4-AP46a	1	1075	2x300	237.5	3x300	87.5

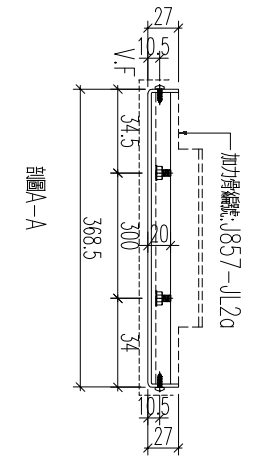

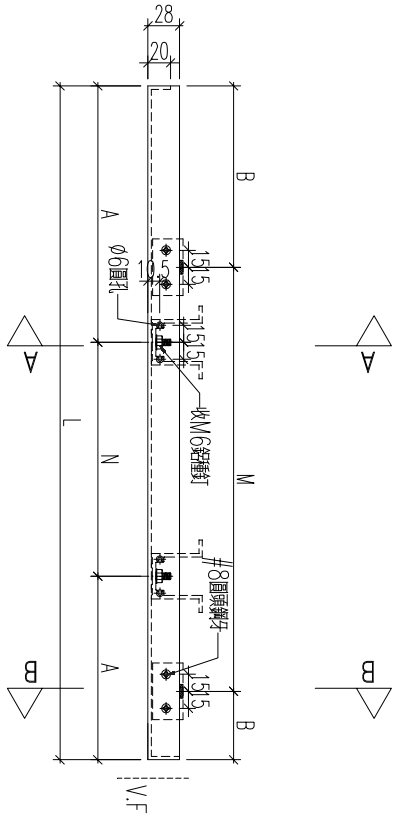

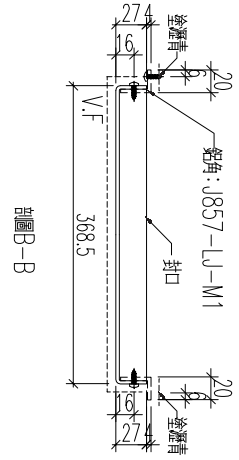

加工數量:1

名稱	鋁板加工圖	制圖	黃漢卿	2022.12.2	修改			
材料	3mm厚鋁板	復核	王禮秋	2022.12.2	日期			
顏色	深灰色(AL2)	批准			圖號	857-GB4-AP46a		


EG－DWG3

新增


美特鋁質 有限公司
MIDI Aluminium Fabricator Ltd.


工程號	J857	地盤	啓鴻6552

編號	數量
857-GB2-AP36	1

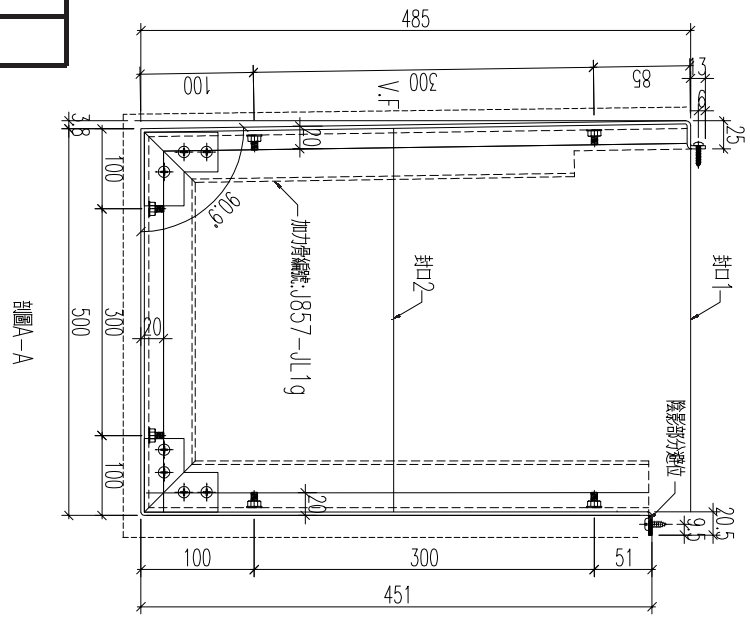

剖圖A－A

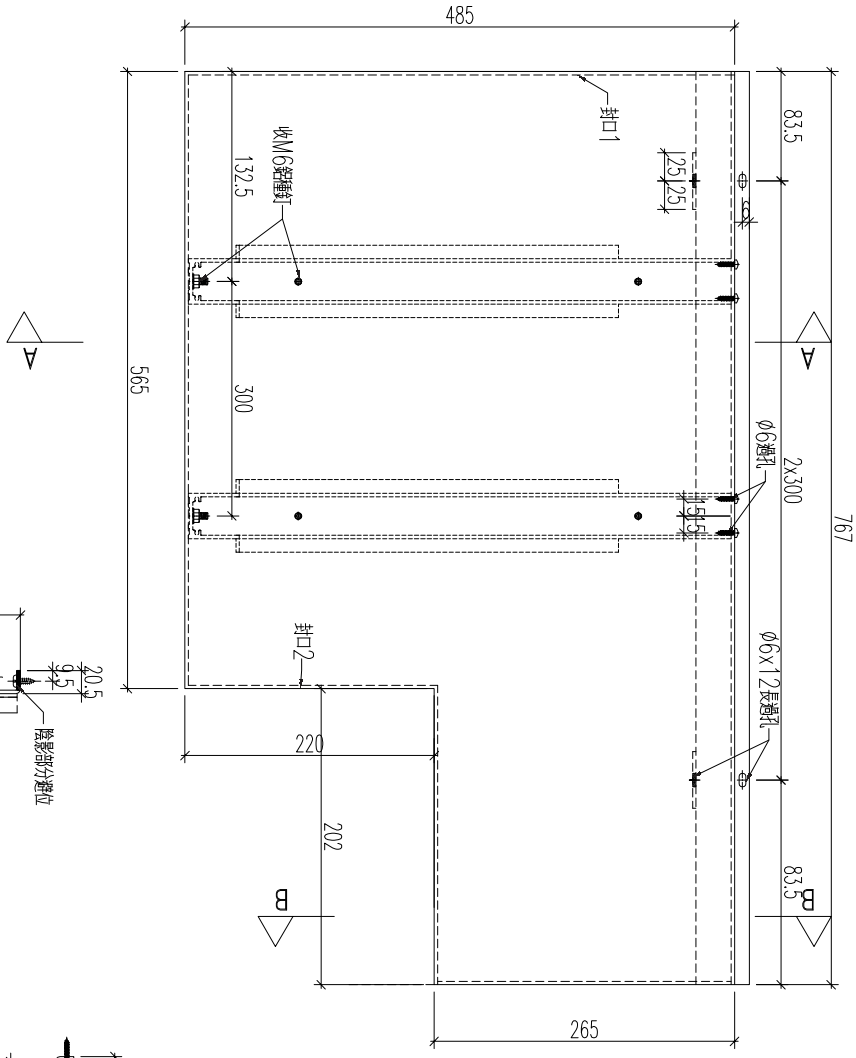

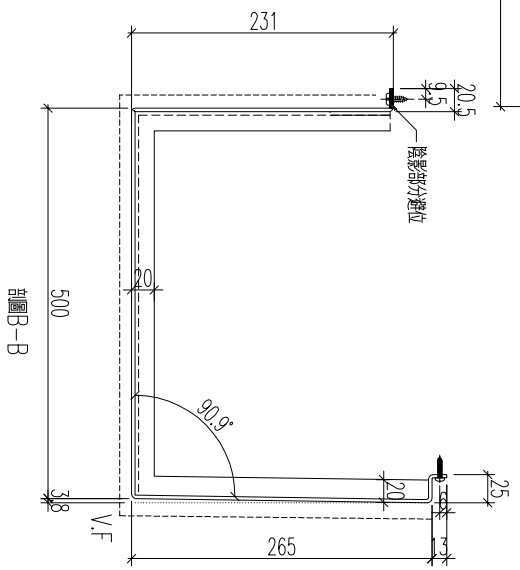

剖圖B－B


名稱	鋁板加工圖	制圖	黃漢卿	2022.12.2	修改			
材料	3mm厚鋁板	復核	王禮秋	2022.12.2	日期			
顏色	銅色(AL1)	批准			圖號	857－GB2－AP36		

EG－DWG3


美特鋁質 有限公司
MIDI Aluminium Fabricator Ltd.


工程號	J857	地盤	啓鴻6552

編號	數量
857-GB2-AP37	1

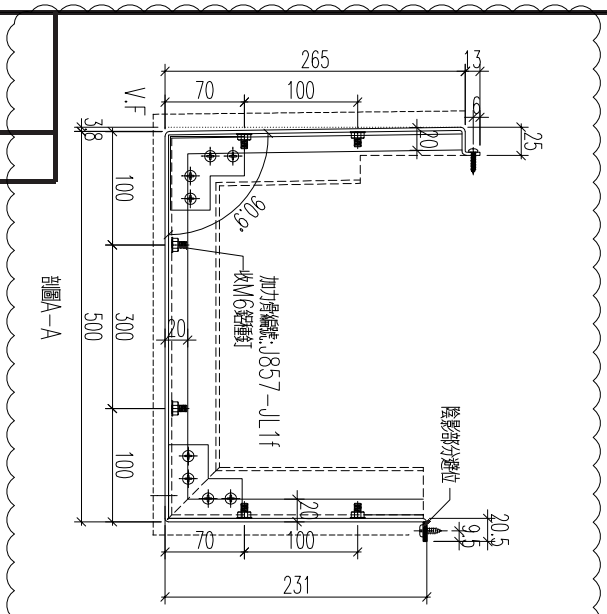


剖圖A-A

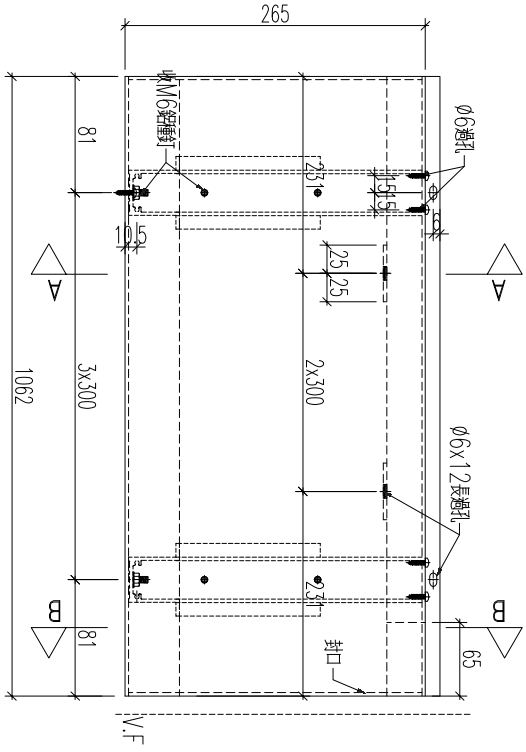

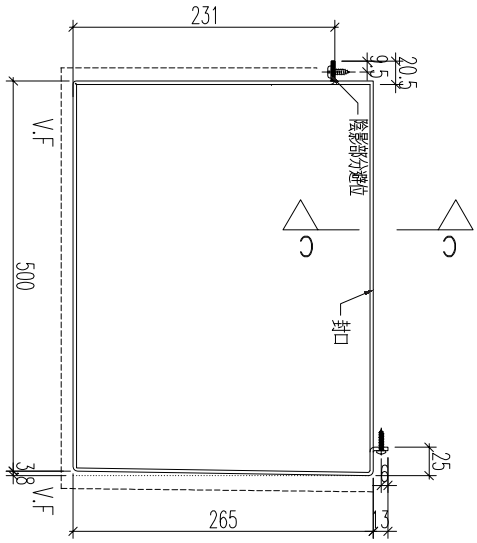

剖圖B-B

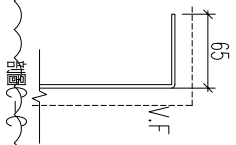

剖圖C-C


名稱	鋁板加工圖	制圖	黃漢卿	2022.12.2	修改	A		
材料	3mm厚鋁板	復核	王禮秋	2022.12.2	日期	2.23		
顏色	銅色(AL1)	批准			圖號	857-GB2-AP37		

EG－DWG3

美特鋁質 有限公司
MIDI Aluminium Fabricator Ltd.

工程號	J857	地盤	啓鴻6552

編號	數量
857-GB3-AP5	1

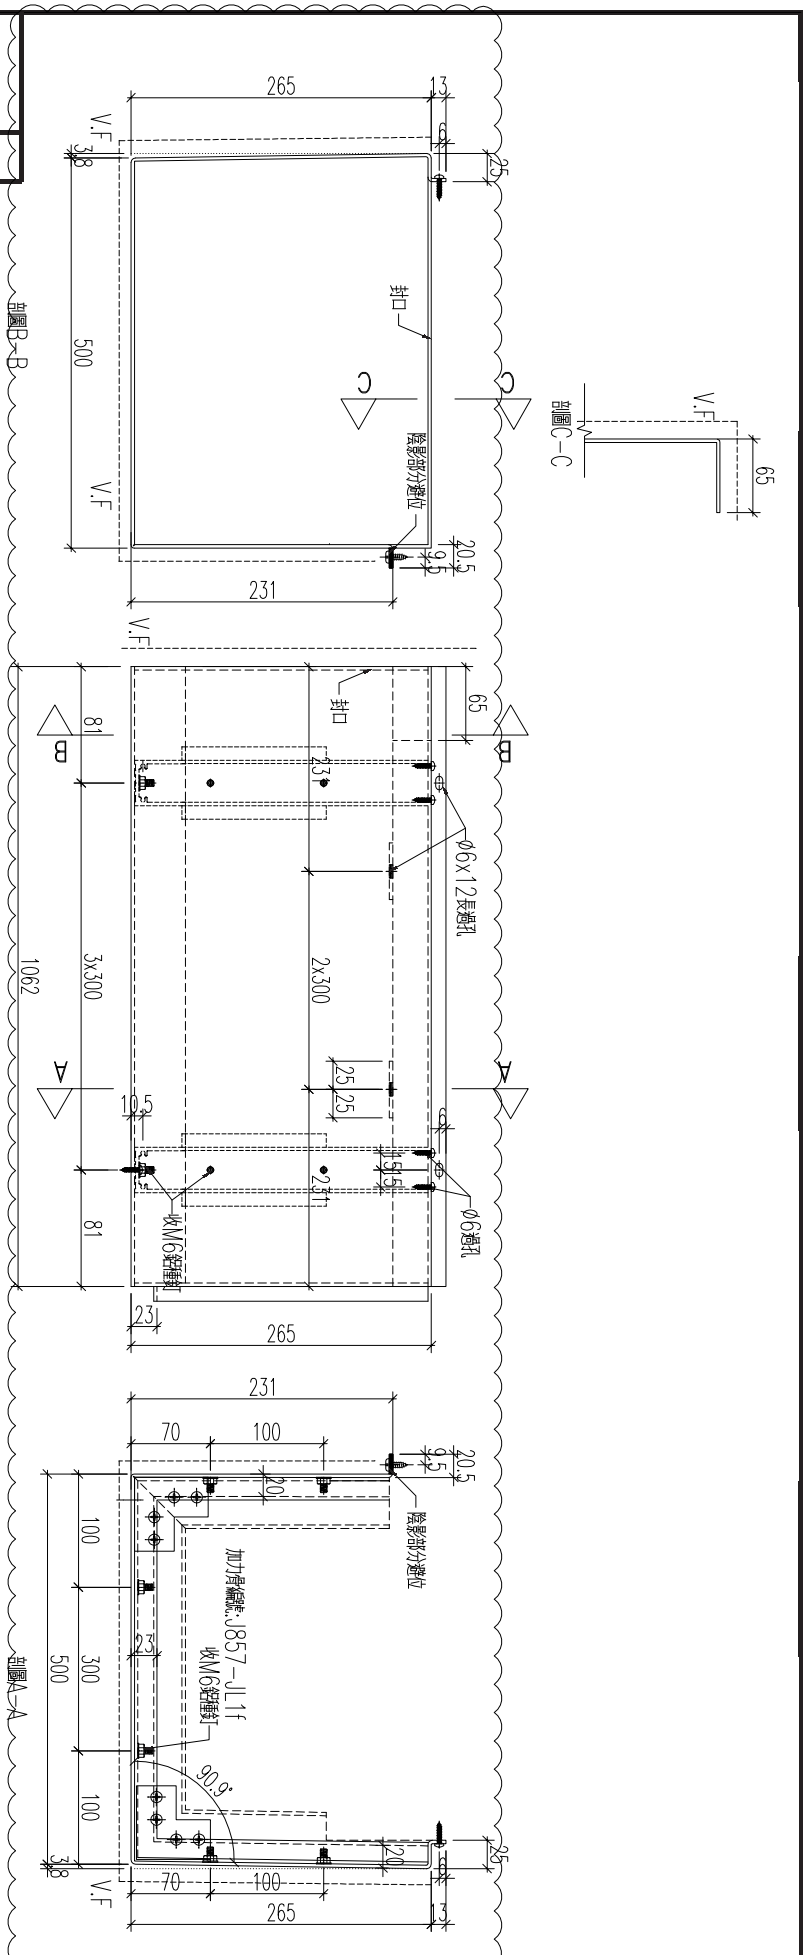

名稱	鋁板加工圖	制圖	黃漢卿	2022.12.2	修改	A		
材料	3mm厚鋁板	復核	王禮秋	2022.12.2	日期	2.23		
顏色	銅色(AL1)	批准			圖號	857-GB2-AP37		


EG－DWG3


新增


美特鋁質 有限公司
MIDI Aluminium Fabricator Ltd.

工程號	J857	地盤	啓鴻6552

編號	數量
857-GB3-AP6	1

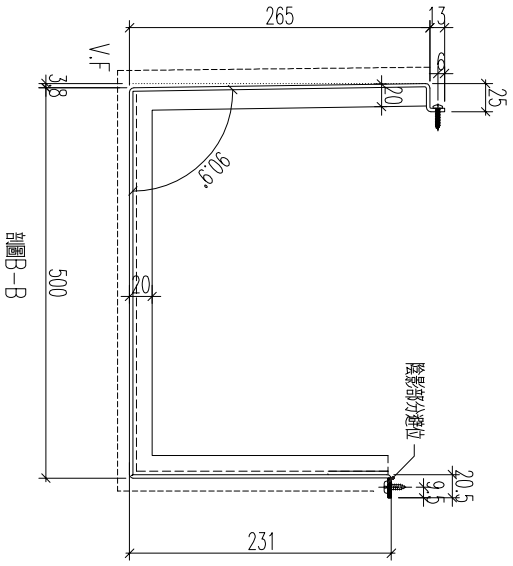

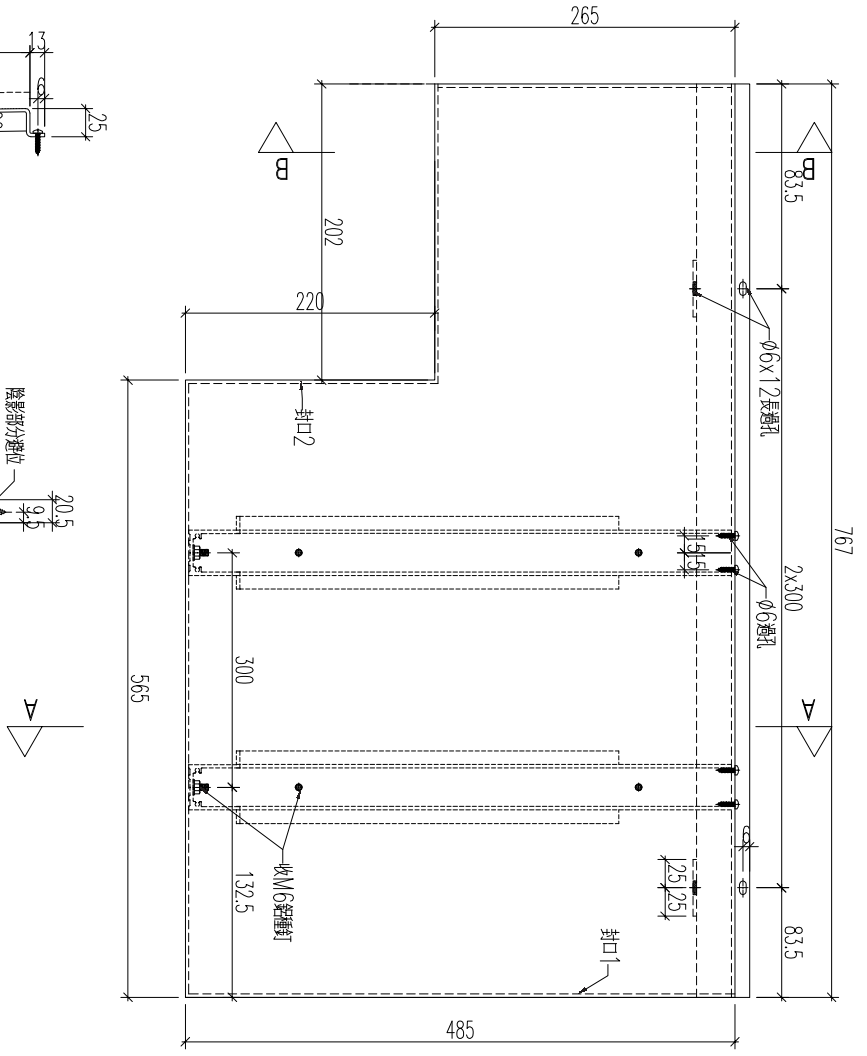

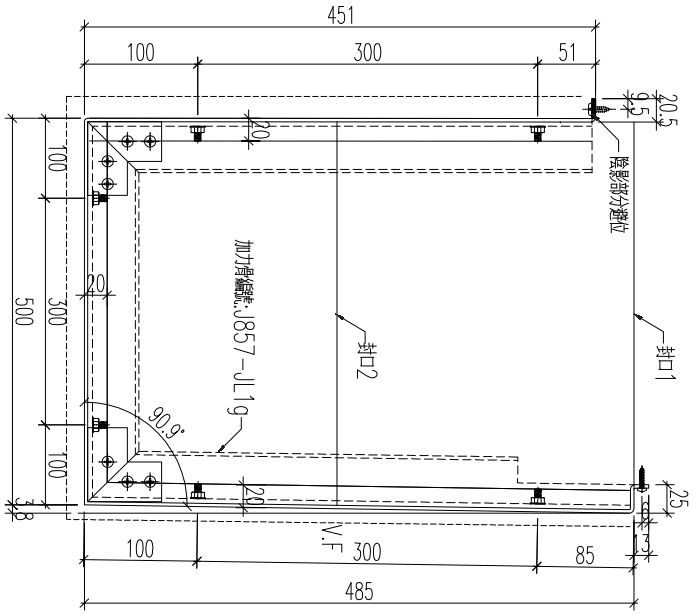

名稱	鋁板加工圖	制圖	黃漢卿	2022.12.2	修改			
材料	3mm厚鋁板	復核	王禮秋	2022.12.2	日期			
顏色	銅色(AL1)	批准			圖號	857-GB3-AP6		


EG－DWG3


美特鋁質 有限公司
MIDI Aluminium Fabricator Ltd.


工程號	J857	地盤	啓鴻6552

編號	數量
857-GB5-AP2	1

新增

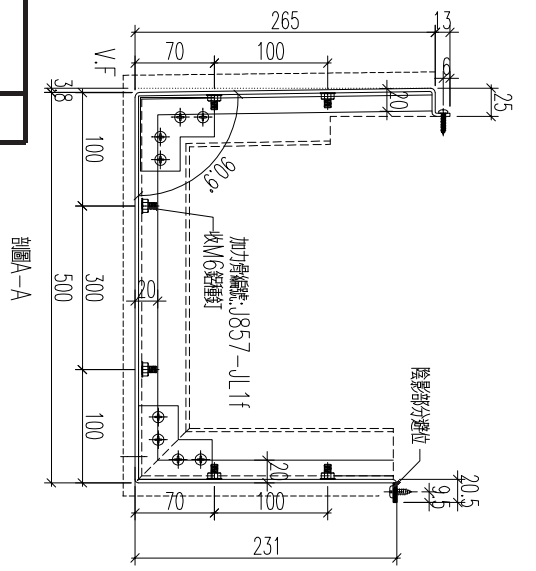

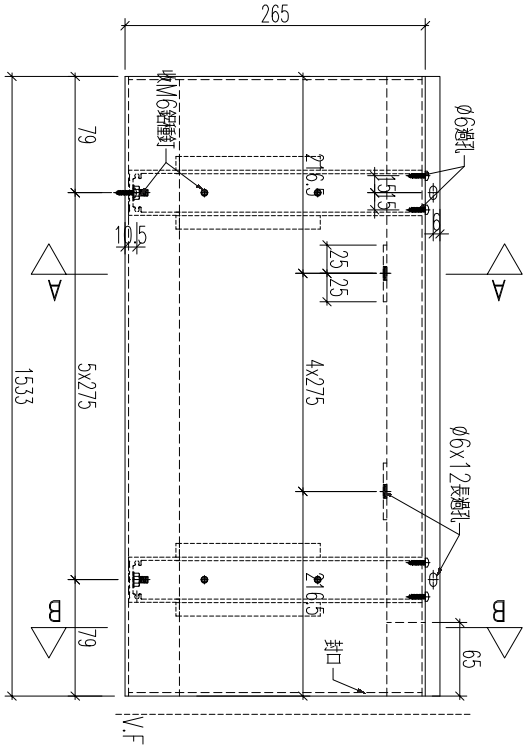

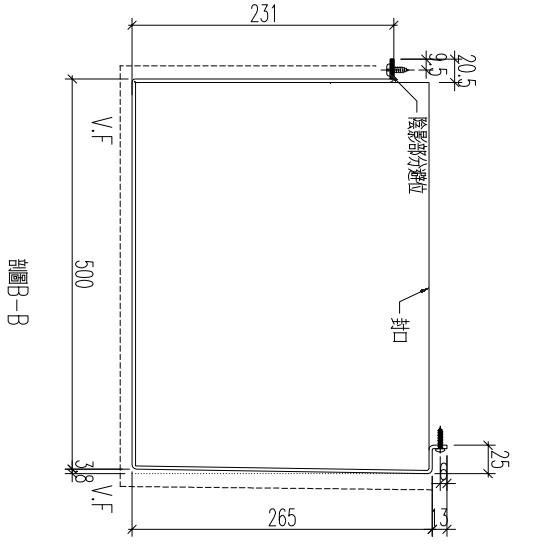

名稱	鋁板加工圖	制圖	黃漢卿	2022.12.2	修改			
材料	3mm厚鋁板	復核	王禮秋	2022.12.2	日期			
顏色	銅色(AL1)	批准			圖號	857-GB5-AP2		


EG－DWG3


新增


美特鋁質 有限公司
MIDI Aluminium Fabricator Ltd.

工程號	J857	地盤	啓鴻6552

編號	數量	長度L	M	B	N	A
857-GB2-AP36a	1	767	300	233.5	2x300	83.5

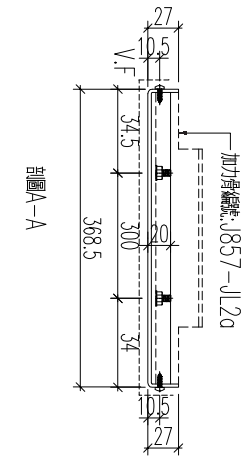

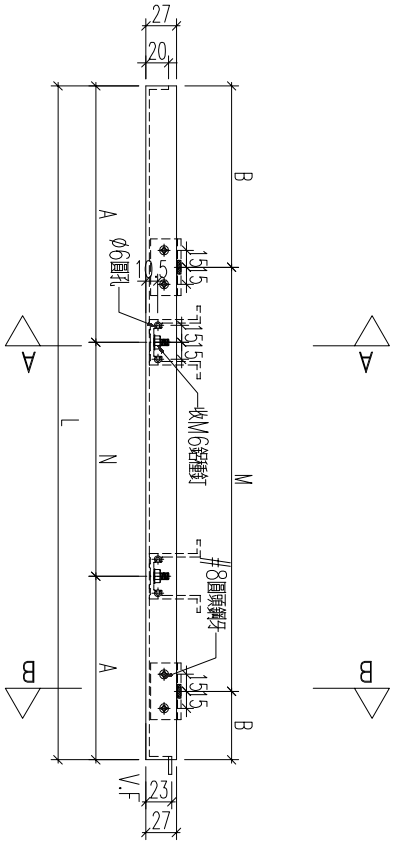

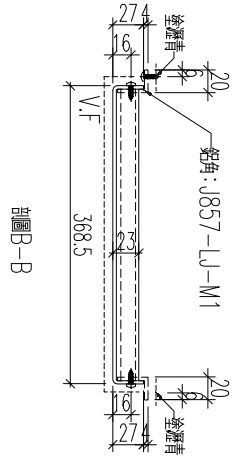


名稱	鋁板加工圖	制圖	黃漢卿	2022.12.2	修改			
材料	3mm厚鋁板	復核	王禮秋	2022.12.2	日期			
顏色	深灰色(AL2)	批准			圖號	857-GB2-AP36		

EG－DWG3

美特鋁質 有限公司
MIDI Aluminium Fabricator Ltd.

工程號	J857	地盤	啓鴻6552

編號	數量
857-GB2-AP37a	1

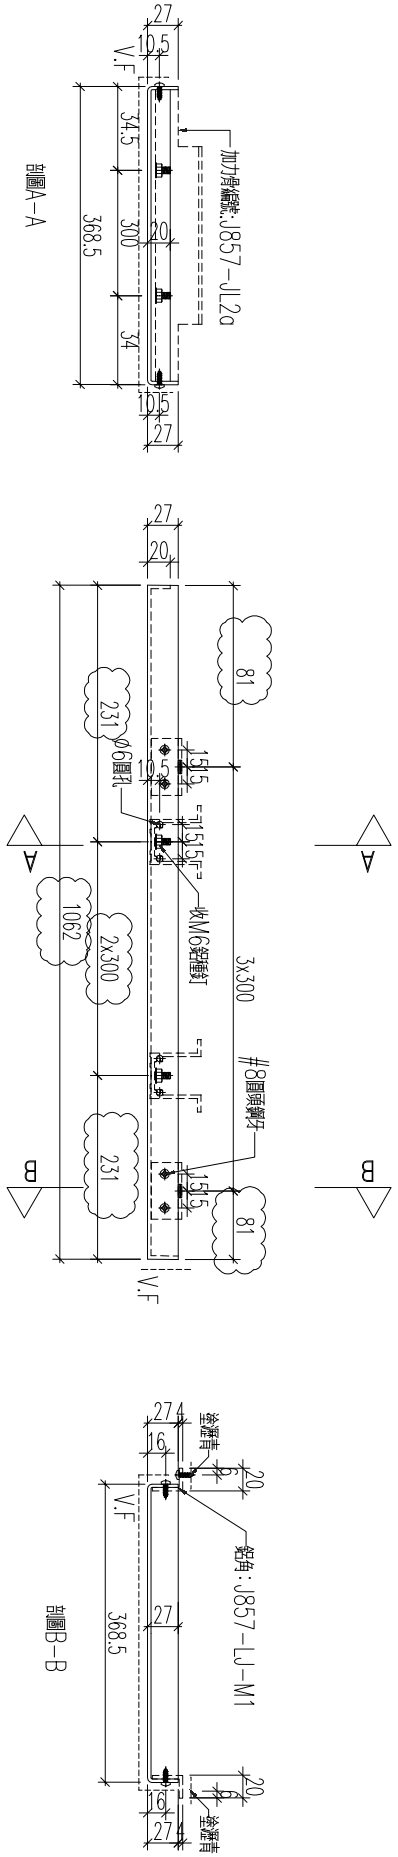


名稱	鋁板加工圖	制圖	黃漢卿	2022.12.2	修改	A		
材料	3mm厚鋁板	復核	王禮秋	2022.12.2	日期	2.23		
顏色	深灰色(AL2)	批准			圖號	857-GB2-AP37a		

EG－DWG3

美特鋁質 有限公司
MIDI Aluminium Fabricator Ltd.

工程號	J857	地盤	啓鴻6552

編號	數量
857-GB3-AP5a	1

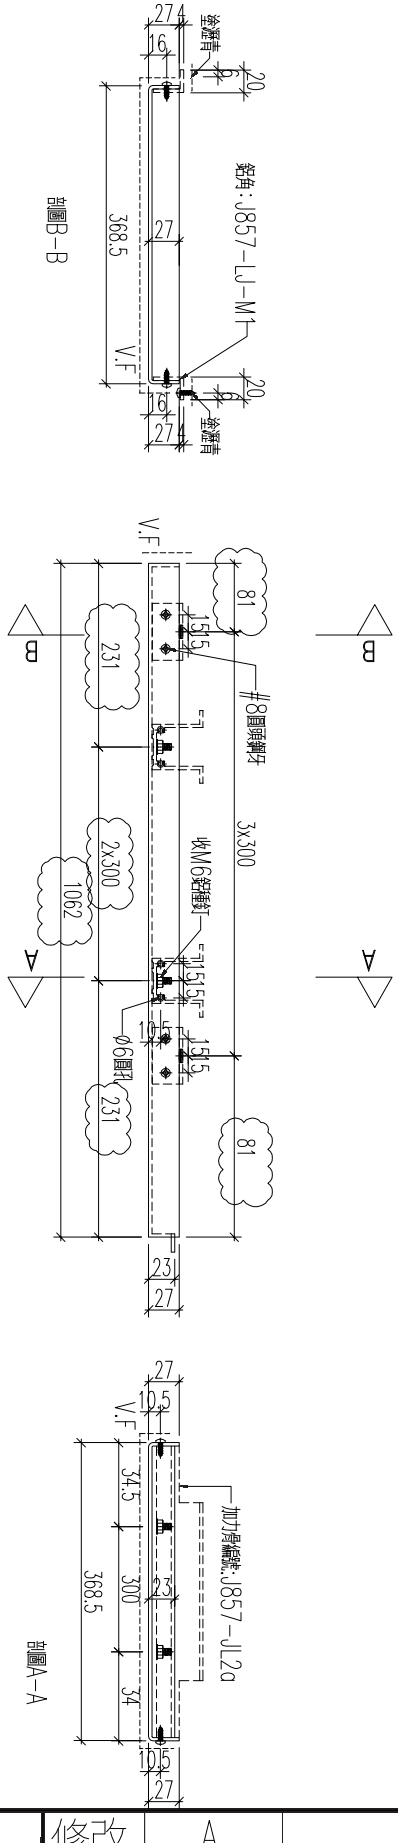

名稱	鋁板加工圖	制圖	黃漢卿	2022.12.2	修改	A		
材料	3mm厚鋁板	復核	王禮秋	2022.12.2	日期	2.23		
顏色	深灰色(AL2)	批准			圖號	857-GB2-AP37a		


EG－DWG3


新增


美特鋁質 有限公司
MIDI Aluminium Fabricator Ltd.

工程號	J857	地盤	啓鴻6552

編號	數量	長度L	M	B	N	A
857-GB3-AP6a	1	767	300	233.5	2x300	83.5

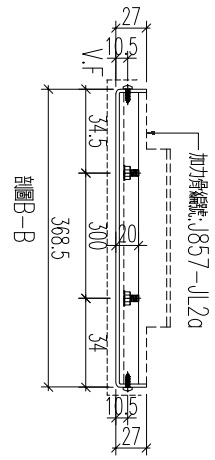

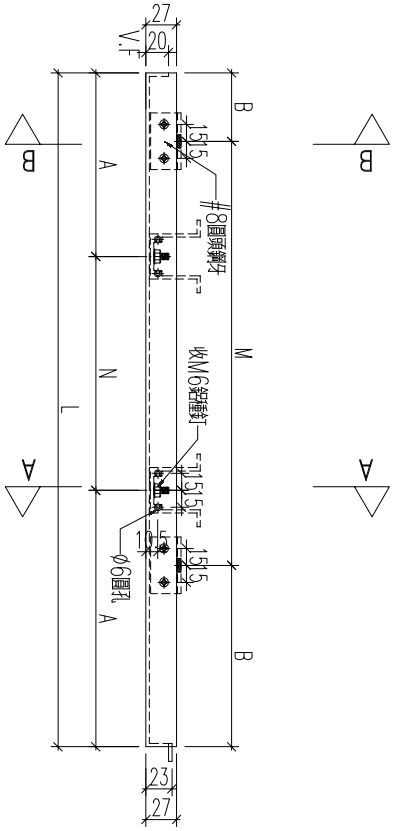

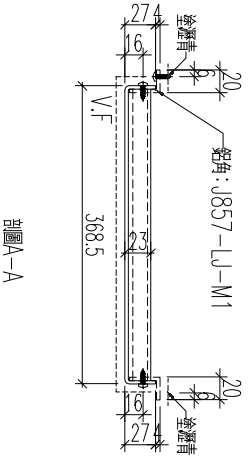

名稱	鋁板加工圖	制圖	黃漢卿	2022.12.2	修改			
材料	3mm厚鋁板	復核	王禮秋	2022.12.2	日期			
顏色	深灰色(AL2)	批准			圖號	857-GB3-AP6		


EG－DWG3

新增


美特鋁質 有限公司
MIDI Aluminium Fabricator Ltd.


工程號	J857	地盤	啓德6552

編號	數量	
857-GB5-AP2a	1	

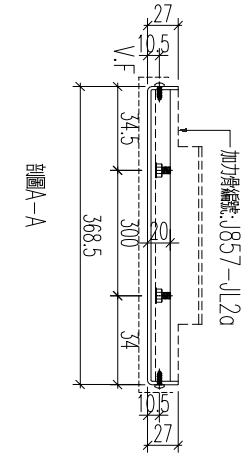

剖圖A-A

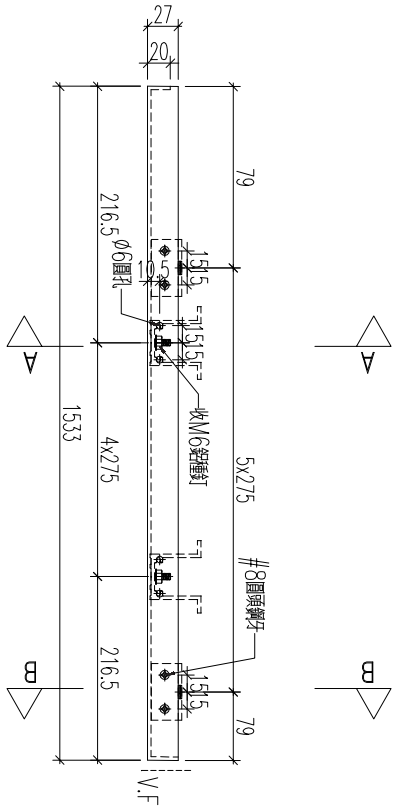

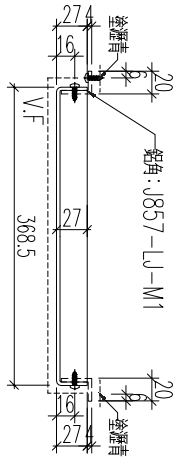

剖圖B-B


名稱	鋁板加工圖	制圖	黃漢卿	2022.12.2	修改			
材料	3mm厚鋁板	復核	王禮秋	2022.12.2	日期			
顏色	深灰色(AL2)	批准			圖號	857-GB5-AP2a		


EG－DWG3

美特鋁質 有限公司
MIDI Aluminium Fabricator Ltd.

加工數量：4件

工程號	J857	地盤	啓鴻6552

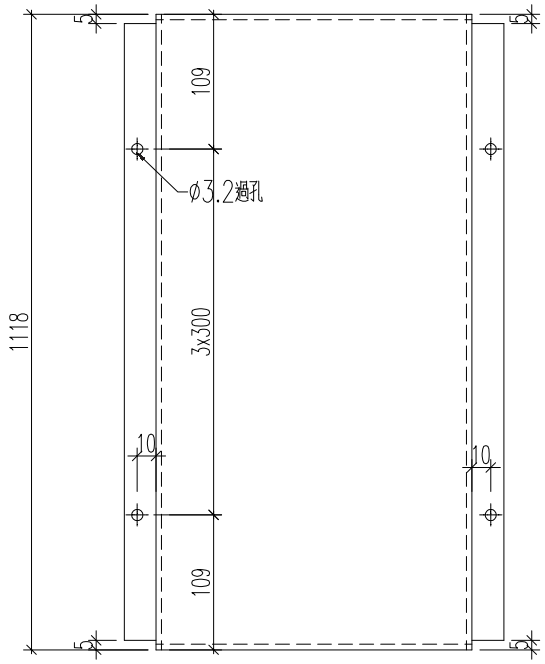

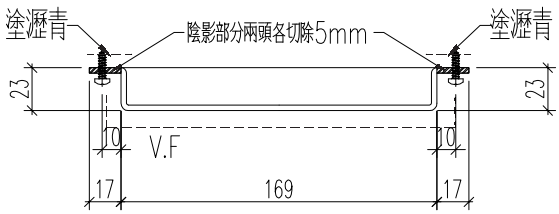


名稱	鋁板加工圖	制圖	黃漢卿	2022.12.2	修改			
材料	3mm厚鋁板	復核	王禮秋	2022.12.2	日期			
顏色	深灰色(AL2)	批准			圖號	857－LH－V1		


EG－DWG3

美特鋁質 有限公司
MIDI Aluminium Fabricator Ltd.

加工數量：4件

工程號	J857	地盤	啓德6552

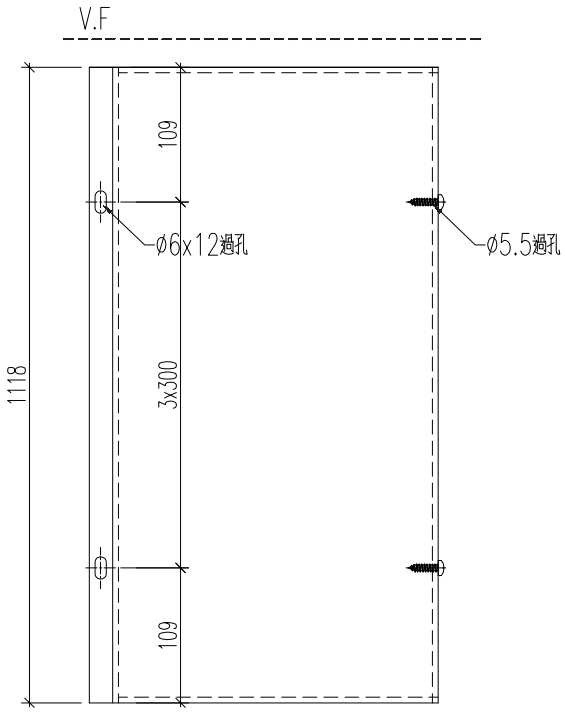

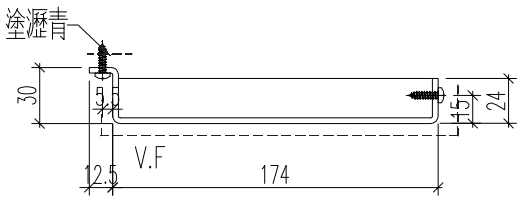


名稱	鋁板加工圖	制圖	黃漢卿	2022.12.2	修改			
材料	3mm厚鋁板	復核	王禮秋	2022.12.2	日期			
顏色	深灰色(AL2)	批准			圖號	857－LH－V2		


EG－DWG3

美特鋁質 有限公司
MIDI Aluminium Fabricator Ltd.

加工數量：4件

工程號	J857	地盤	啓德6552

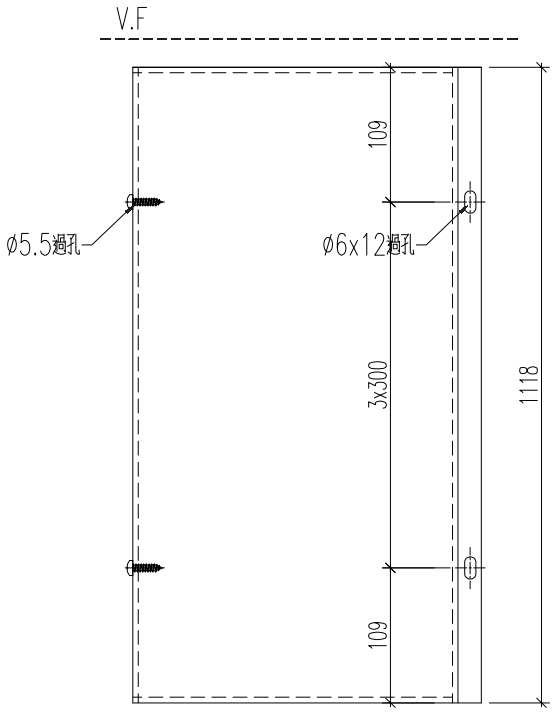

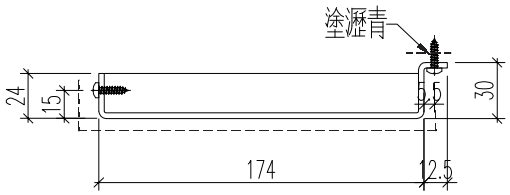


名稱	鋁板加工圖	制圖	黃漢卿	2022.12.2	修改			
材料	3mm厚鋁板	復核	王禮秋	2022.12.2	日期			
顏色	深灰色(AL2)	批准			圖號	857-LH-V3		


EG－DWG3

美特鋁質 有限公司
MIDI Aluminium Fabricator Ltd.

加工數量：4件

工程號	J857	地盤	啓德6552

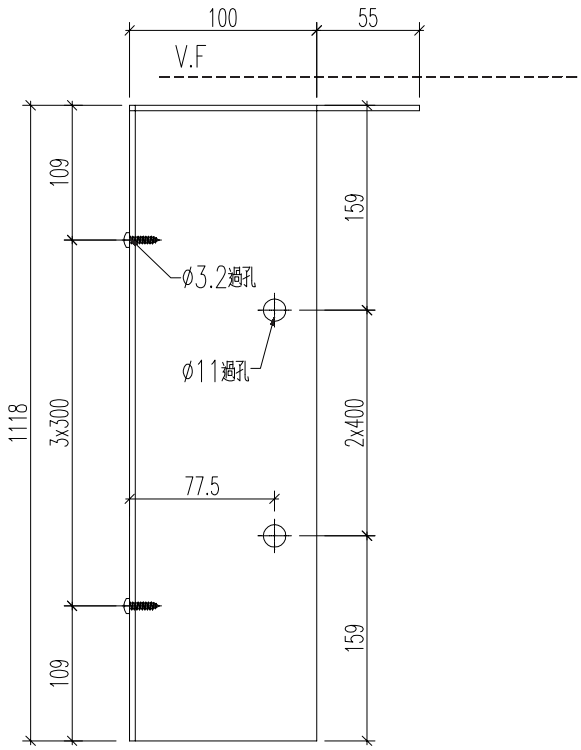

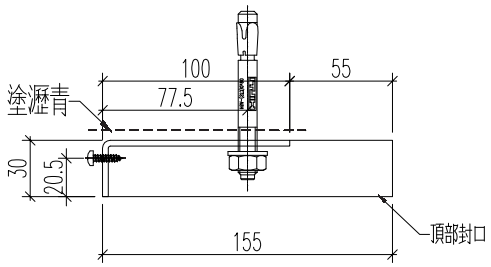


名稱	鋁板加工圖	制圖	黃漢卿	2022.12.2	修改			
材料	3mm厚鋁板	復核	王禮秋	2022.12.2	日期			
顏色	MILL	批准			圖號	857－LH－V4		


EG－DWG3

美特鋁質 有限公司
MIDI Aluminium Fabricator Ltd.

加工數量：4件

工程號	J857	地盤	啓鴻6552

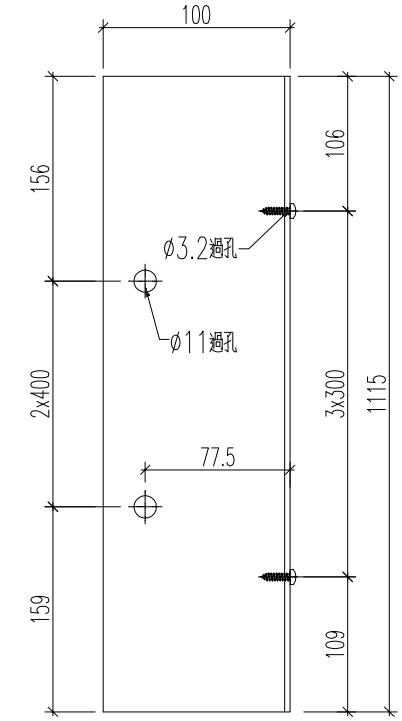

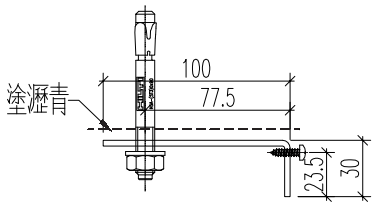


名稱	鋁板加工圖	制圖	黃漢卿	2022.12.2	修改			
材料	3mm厚鋁板	復核	王禮秋	2022.12.2	日期			
顏色	MILL	批准			圖號	857-LH-V5		


EG－DWG3

美特鋁質 有限公司
MIDI Aluminium Fabricator Ltd.

加工數量：1件

工程號	J857	地盤	啓德6552

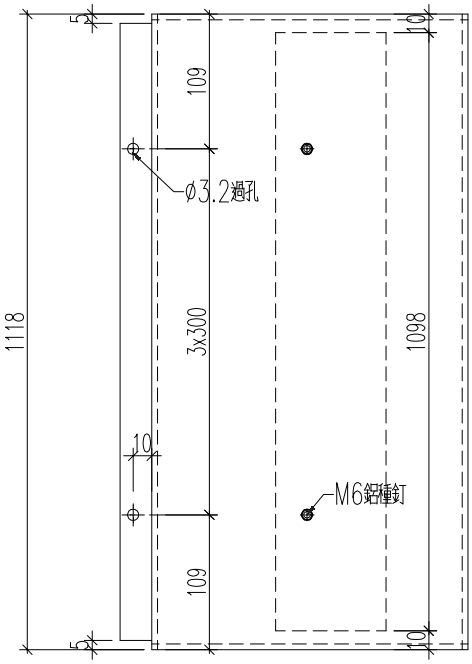

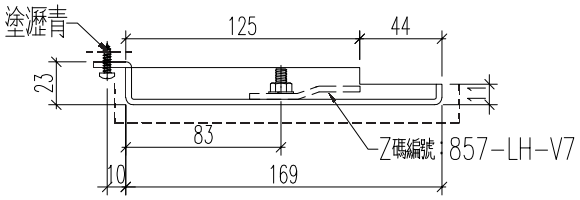


名稱	鋁板加工圖	制圖	黃漢卿	2022.12.2	修改			
材料	3mm厚鋁板	復核	王禮秋	2022.12.2	日期			
顏色	深灰色(AL2)	批准			圖號	857－LH－V6		


EG－DWG3

美特鋁質 有限公司
MIDI Aluminium Fabricator Ltd.

加工數量：1件

工程號	J857	地盤	啓德6552

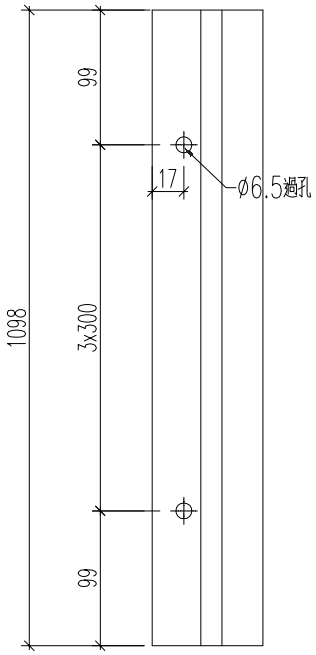

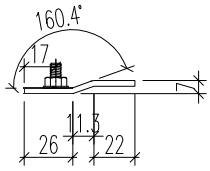


名稱	鋁板加工圖	制圖	黃漢卿	2022.12.2	修改			
材料	3mm厚鋁板	復核	王禮秋	2022.12.2	日期			
顏色	MILL	批准			圖號	857-LH-V7		


EG－DWG3

美特鋁質 有限公司
MIDI Aluminium Fabricator Ltd.

加工數量：1件

工程號	J857	地盤	啓鴻6552

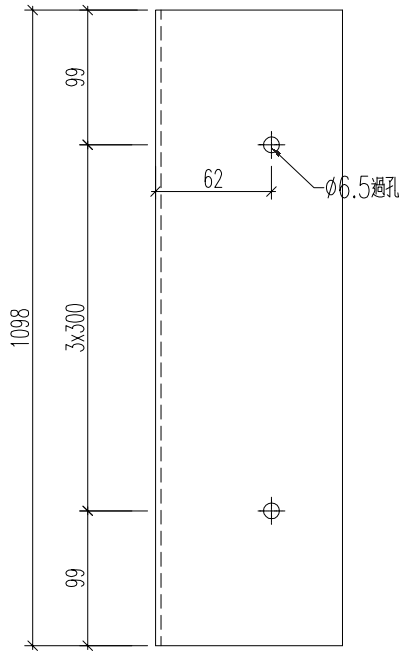

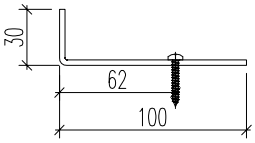


名稱	鋁板加工圖	制圖	黃漢卿	2022.12.2	修改			
材料	3mm厚鋁板	復核	王禮秋	2022.12.2	日期			
顏色	MILL	批准			圖號	857-LH-V8		


EG－DWG3

美特鋁質 有限公司
MIDI Aluminium Fabricator Ltd.

加工數量：1件

工程號	J857	地盤	啓德6552

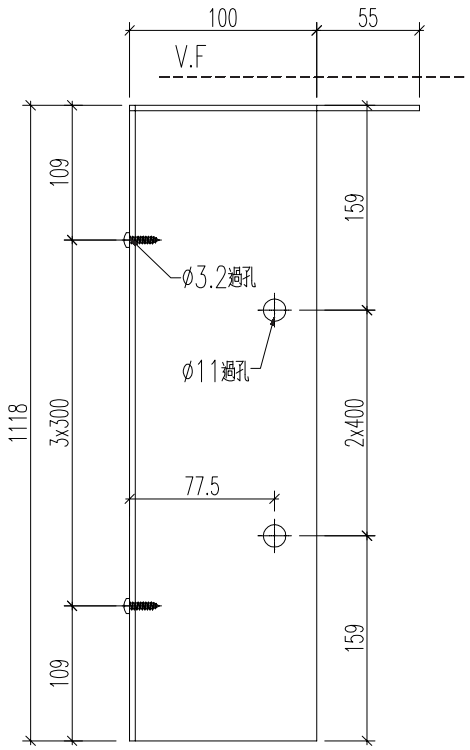

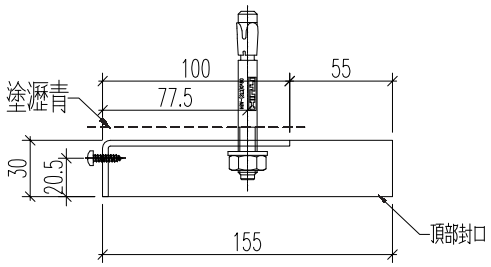


名稱	鋁板加工圖	制圖	黃漢卿	2022.12.2	修改			
材料	3mm厚鋁板	復核	王禮秋	2022.12.2	日期			
顏色	深灰色(AL2)	批准			圖號	857－LH－V9		


EG－DWG3

美特鋁質 有限公司
MIDI Aluminium Fabricator Ltd.

加工數量：1件

工程號	J857	地盤	啓鴻6552

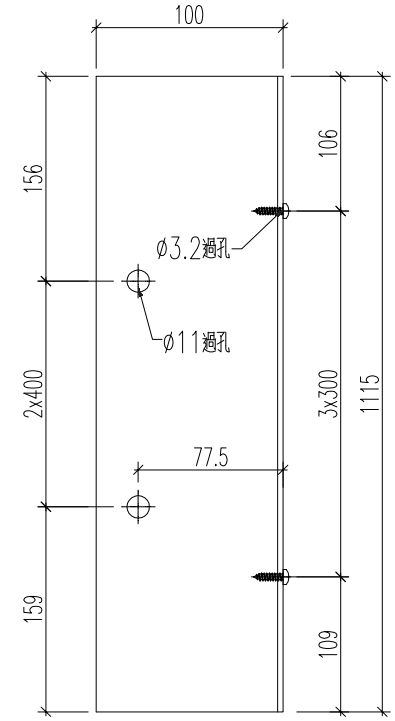

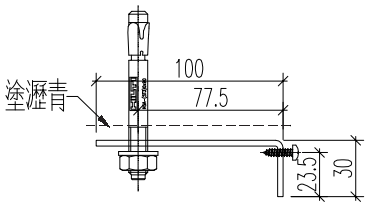


名稱	鋁板加工圖	制圖	黃漢卿	2022.12.2	修改			
材料	3mm厚鋁板	復核	王禮秋	2022.12.2	日期			
顏色	MILL	批准			圖號	857-LH-V10		


EG－DWG3

美特鋁質 有限公司
MIDI Aluminium Fabricator Ltd.

加工數量：1件

工程號	J857	地盤	啓德6552

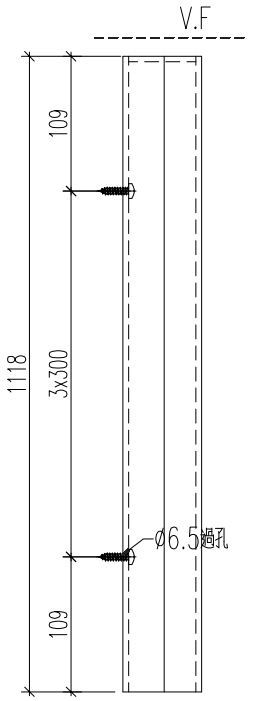

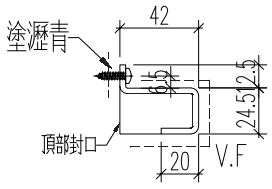


名稱	鋁板加工圖	制圖	黃漢卿	2022.12.2	修改			
材料	3mm厚鋁板	復核	王禮秋	2022.12.2	日期			
顏色	深灰色(AL2)	批准			圖號	857－LH－V11		


EG－DWG3

美特鋁質 有限公司
MIDI Aluminium Fabricator Ltd.

加工數量：1件

工程號	J857	地盤	啓德6552

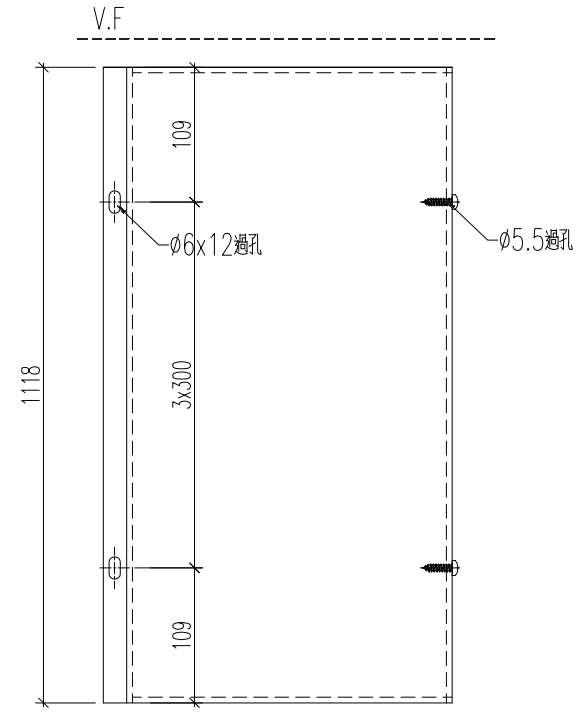

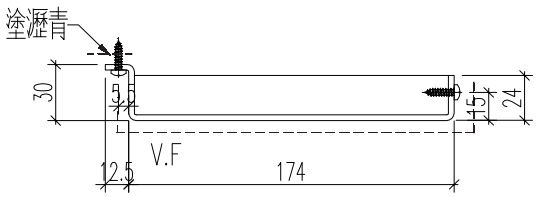


名稱	鋁板加工圖	制圖	黃漢卿	2022.12.2	修改			
材料	3mm厚鋁板	復核	王禮秋	2022.12.2	日期			
顏色	深灰色(AL2)	批准			圖號	857－LH－V12		


EG－DWG3

美特鋁質 有限公司
MIDI Aluminium Fabricator Ltd.

加工數量：1件

工程號	J857	地盤	啓鴻6552

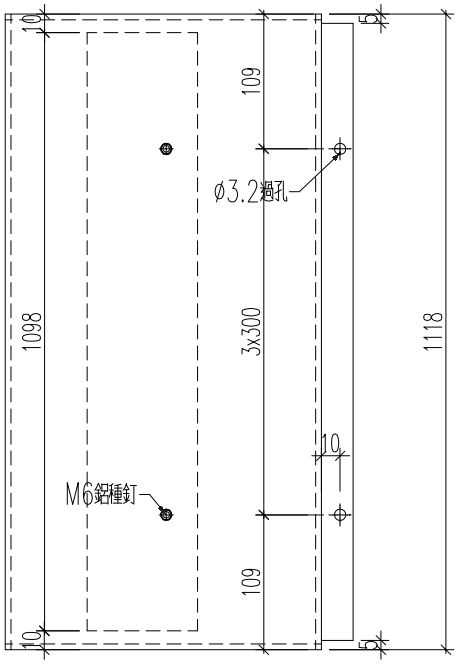

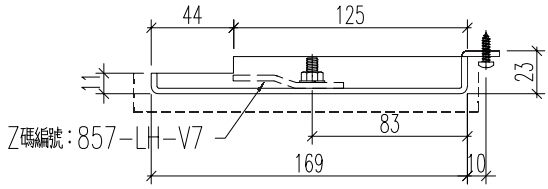


名稱	鋁板加工圖	制圖	黃漢卿	2022.12.2	修改			
材料	3mm厚鋁板	復核	王禮秋	2022.12.2	日期			
顏色	深灰色(AL2)	批准			圖號	857－LH－V6R		


EG－DWG3

美特鋁質 有限公司
MIDI Aluminium Fabricator Ltd.

加工數量：1件

工程號	J857	地盤	啓鴻6552

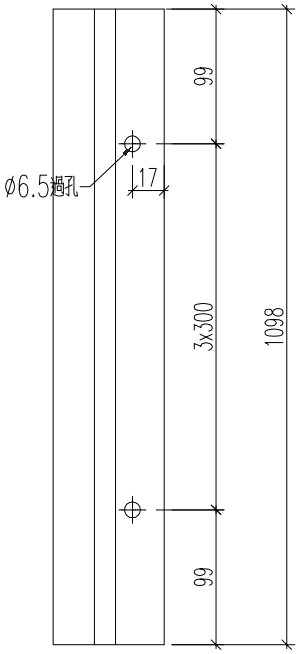

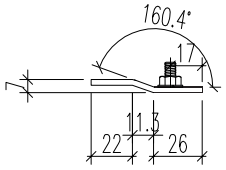


名稱	鋁板加工圖	制圖	黃漢卿	2022.12.2	修改			
材料	3mm厚鋁板	復核	王禮秋	2022.12.2	日期			
顏色	MILL	批准			圖號	857－LH－V7R		


EG－DWG3

美特鋁質 有限公司
MIDI Aluminium Fabricator Ltd.

加工數量：1件

工程號	J857	地盤	啓鴻6552

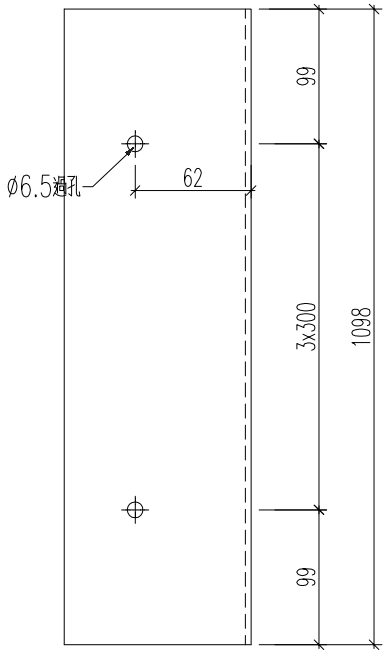

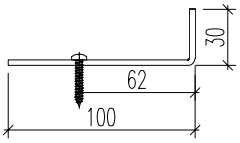


名稱	鋁板加工圖	制圖	黃漢卿	2022.12.2	修改			
材料	3mm厚鋁板	復核	王禮秋	2022.12.2	日期			
顏色	MILL	批准			圖號	857-LH-V8R		


EG－DWG3

美特鋁質 有限公司
MIDI Aluminium Fabricator Ltd.

加工數量：1件

工程號	J857	地盤	啓德6552

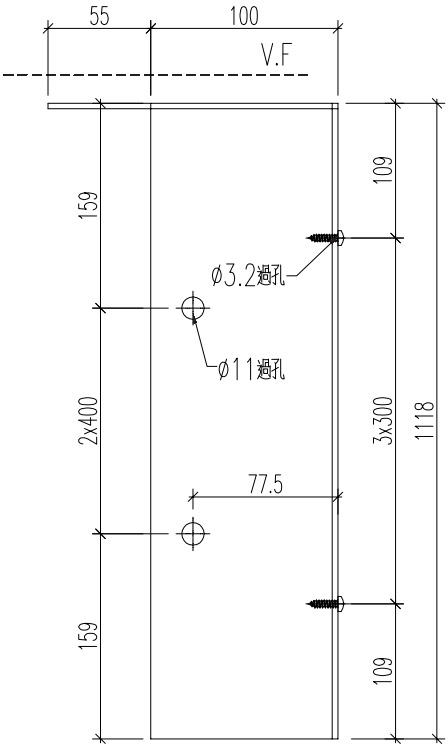

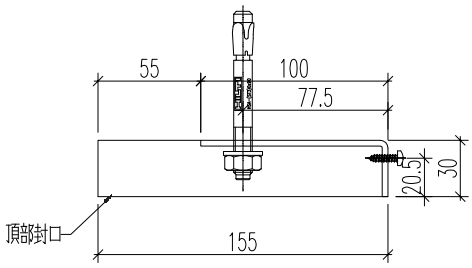


名稱	鋁板加工圖	制圖	黃漢卿	2022.12.2	修改			
材料	3mm厚鋁板	復核	王禮秋	2022.12.2	日期			
顏色	深灰色(AL2)	批准			圖號	857－LH－V9R		


EG－DWG3

美特鋁質 有限公司
MIDI Aluminium Fabricator Ltd.

加工數量：1件

工程號	J857	地盤	啓澒6552

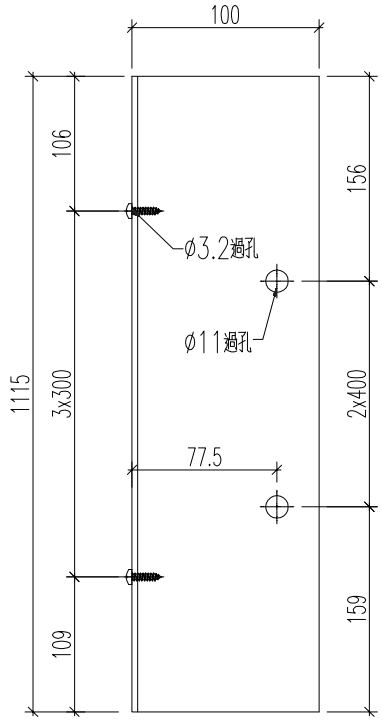

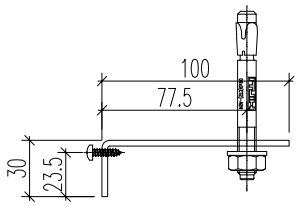


名稱	鋁板加工圖	制圖	黃漢卿	2022.12.2	修改			
材料	3mm厚鋁板	復核	王禮秋	2022.12.2	日期			
顏色	MILL	批准			圖號	857-LH-V10R		


EG－DWG3

美特鋁質 有限公司
MIDI Aluminium Fabricator Ltd.

加工數量：1件

工程號	J857	地盤	啓鴻6552

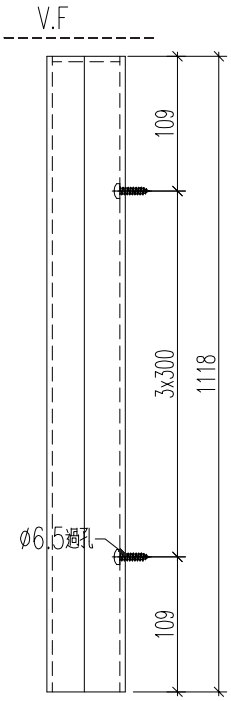

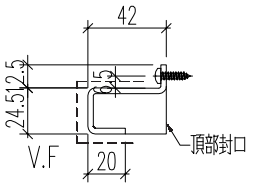


名稱	鋁板加工圖	制圖	黃漢卿	2022.12.2	修改			
材料	3mm厚鋁板	復核	王禮秋	2022.12.2	日期			
顏色	深灰色(AL2)	批准			圖號	857－LH－V11R		


EG－DWG3

美特鋁質 有限公司
MIDI Aluminium Fabricator Ltd.

加工數量：1件

工程號	J857	地盤	啓鴻6552

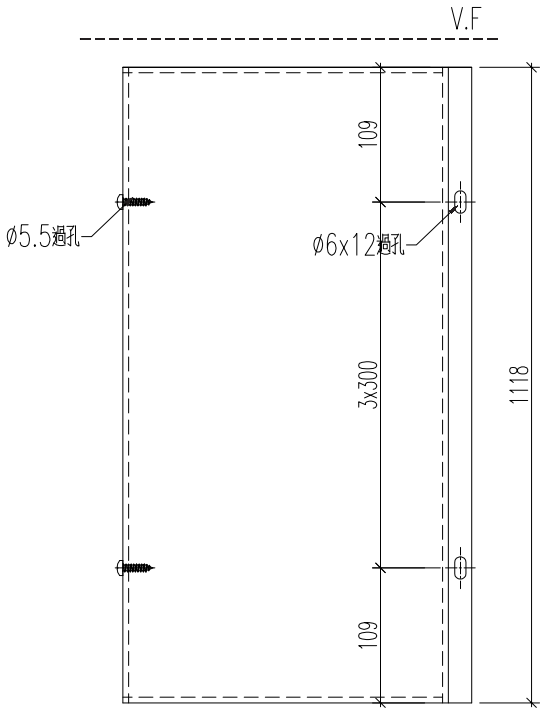

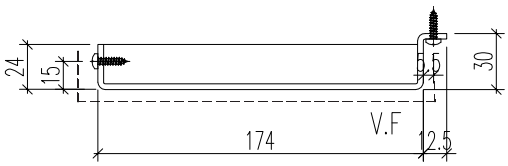


名稱	鋁板加工圖	制圖	黃漢卿	2022.12.2	修改			
材料	3mm厚鋁板	復核	王禮秋	2022.12.2	日期			
顏色	深灰色(AL2)	批准			圖號	857-LH-V12R		


EG－DWG3

美特鋁質 有限公司
MIDI Aluminium Fabricator Ltd.

加工數量：3件

工程號	J857	地盤	啓德6552

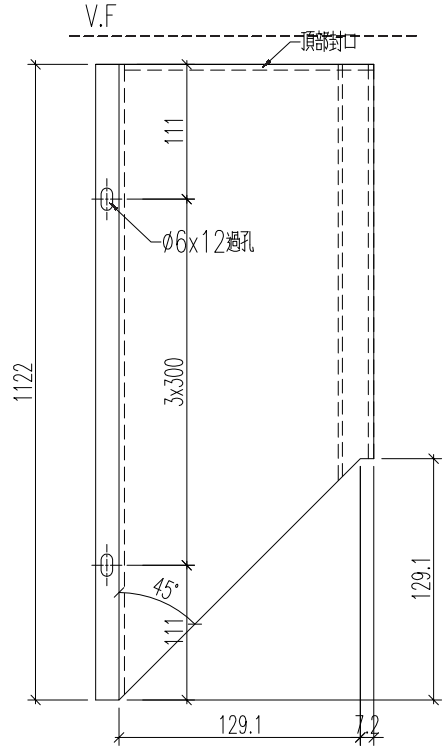

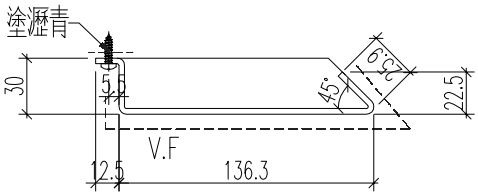


名稱	鋁板加工圖	制圖	黃漢卿	2022.12.2	修改			
材料	3mm厚鋁板	復核	王禮秋	2022.12.2	日期			
顏色	深灰色(AL2)	批准			圖號	857－LH－V13		

EG－DWG3

美特鋁質 有限公司
MIDI Aluminium Fabricator Ltd.

加工數量：3件

工程號	J857	地盤	啓德6552

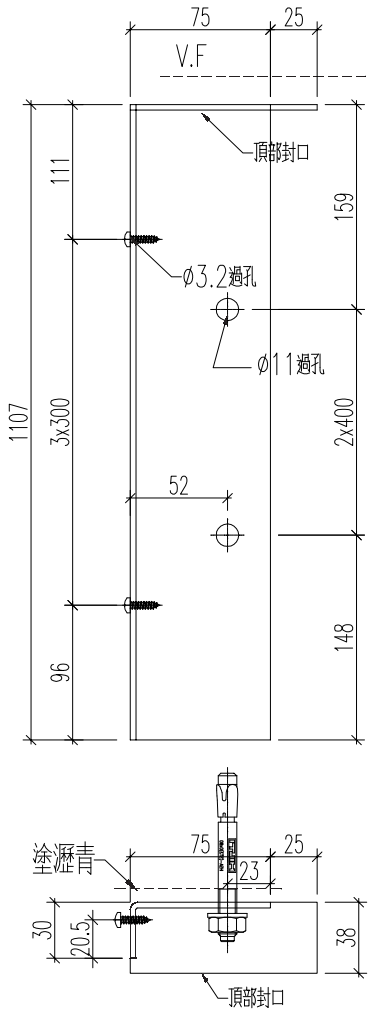


名稱	鋁板加工圖	制圖	黃漢卿	2022.12.2	修改			
材料	3mm厚鋁板	復核	王禮秋	2022.12.2	日期			
顏色	深灰色(AL2)	批准			圖號	857-LH-V14		


EG－DWG3

美特鋁質 有限公司
MIDI Aluminium Fabricator Ltd.

加工數量：3件

工程號	J857	地盤	啓鴻6552

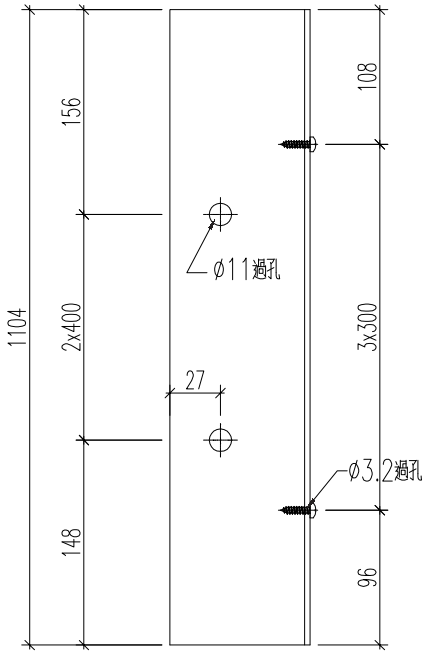

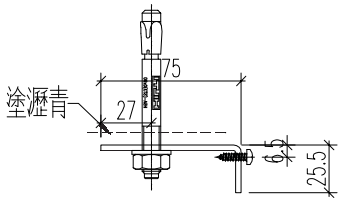


名稱	鋁板加工圖	制圖	黃漢卿	2022.12.2	修改			
材料	3mm厚鋁板	復核	王禮秋	2022.12.2	日期			
顏色	MILL	批准			圖號	857－LH－V15		

EG－DWG3

美特鋁質 有限公司
MIDI Aluminium Fabricator Ltd.

加工數量：3件

工程號	J857	地盤	啓德6552

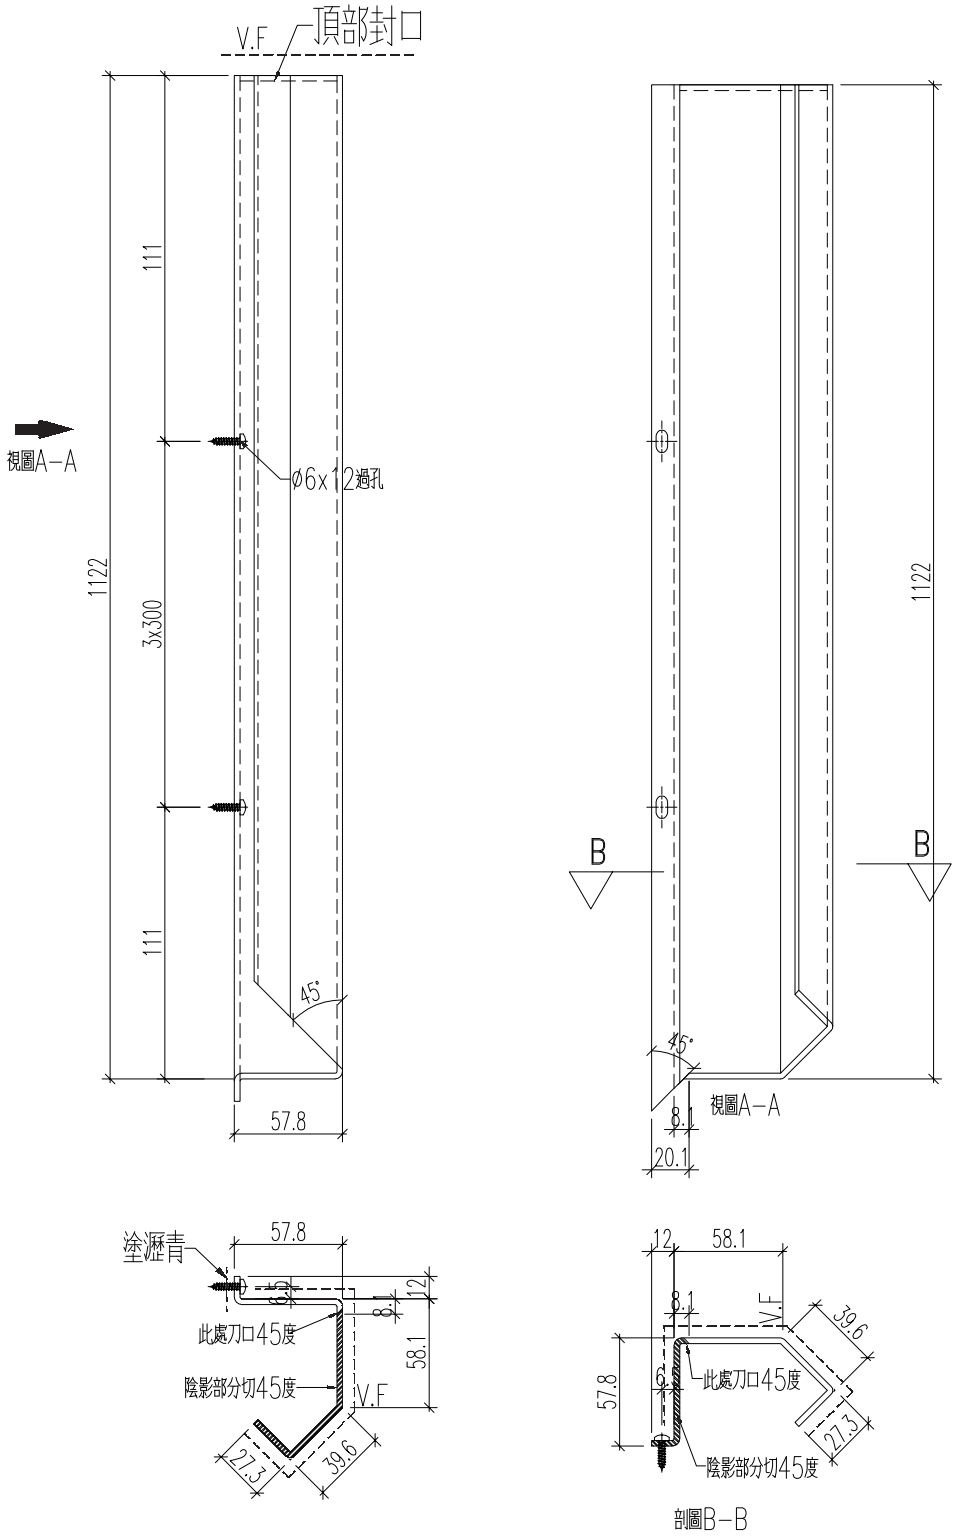


名稱	鋁板加工圖	制圖	黃漢卿	2022.12.2	修改			
材料	3mm厚鋁板	復核	王禮秋	2022.12.2	日期			
顏色	深灰色(AL2)	批准			圖號	857－LH－V16		


EG－DWG3

美特鋁質 有限公司
MIDI Aluminium Fabricator Ltd.

加工數量：3件

工程號	J857	地盤	啓德6552

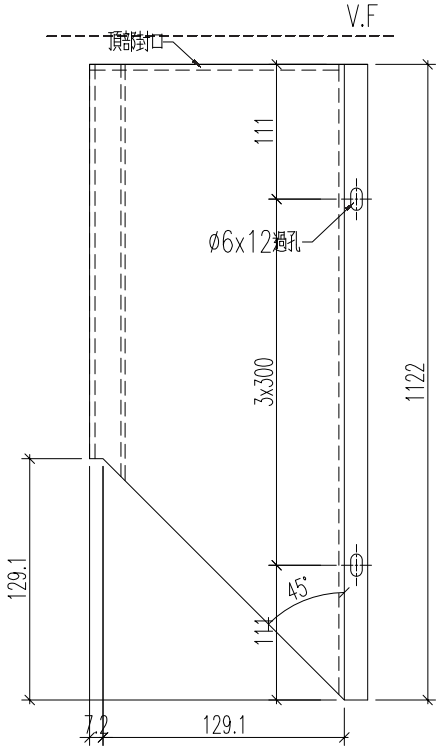

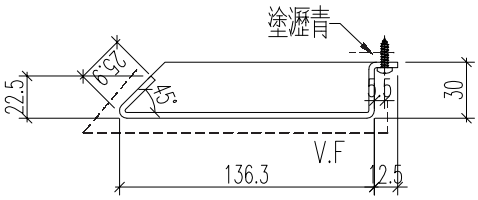


名稱	鋁板加工圖	制圖	黃漢卿	2022.12.2	修改			
材料	3mm厚鋁板	復核	王禮秋	2022.12.2	日期			
顏色	深灰色(AL2)	批准			圖號	857－LH－V13R		

EG－DWG3

美特鋁質 有限公司
MIDI Aluminium Fabricator Ltd.

加工數量：3件

工程號	J857	地盤	啓德6552

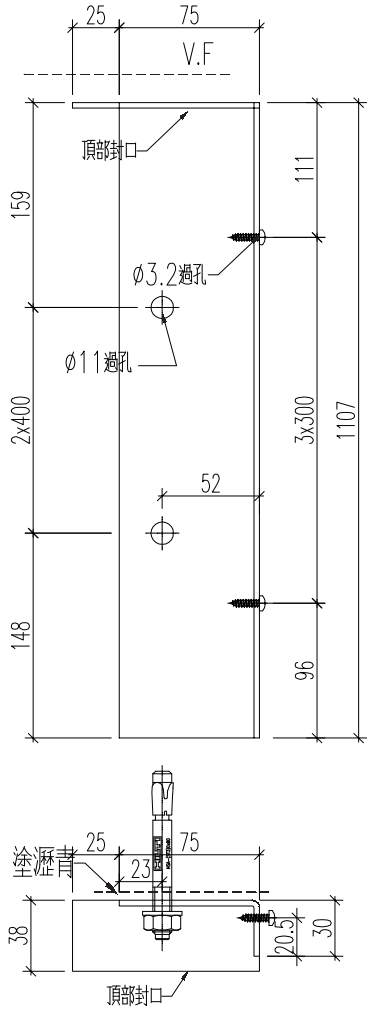


名稱	鋁板加工圖	制圖	黃漢卿	2022.12.2	修改			
材料	3mm厚鋁板	復核	王禮秋	2022.12.2	日期			
顏色	MILL	批准			圖號	857－LH－V14R		


EG－DWG3

美特鋁質 有限公司
MIDI Aluminium Fabricator Ltd.

加工數量：3件

工程號	J857	地盤	啓德6552

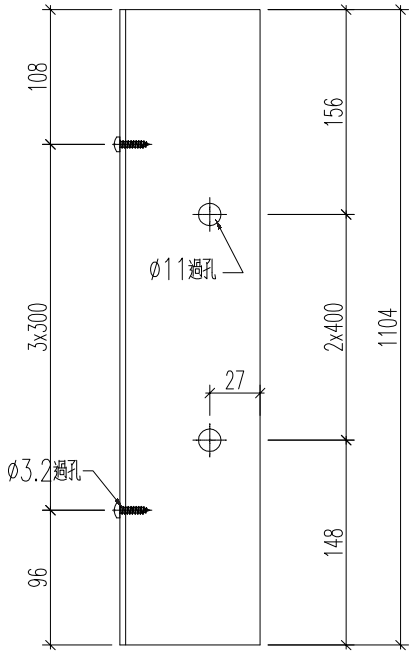

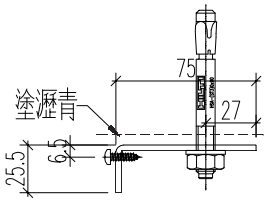


名稱	鋁板加工圖	制圖	黃漢卿	2022.12.2	修改			
材料	3mm厚鋁板	復核	王禮秋	2022.12.2	日期			
顏色	MILL	批准			圖號	857－LH－V15R		


EG－DWG3


美特鋁質 有限公司
MIDI Aluminium Fabricator Ltd.

加工數量：3件


工程號	J857	地盤	啓德6552

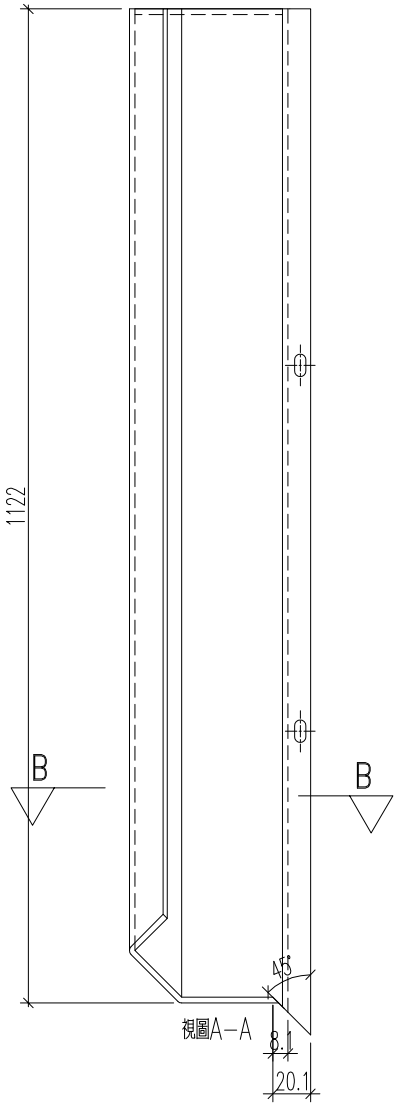

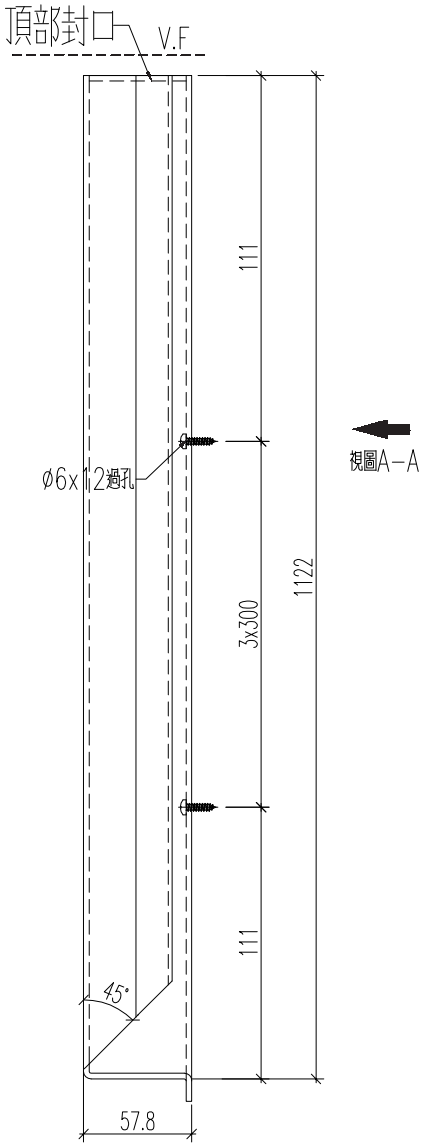

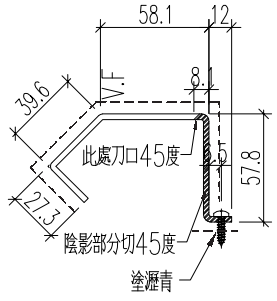

剖圖B－B

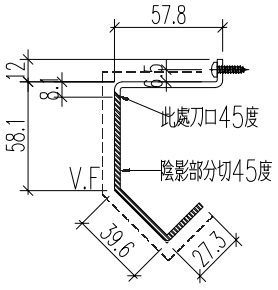


名稱	鋁板加工圖	制圖	黃漢卿	2022.12.2	修改			
材料	3mm厚鋁板	復核	王禮秋	2022.12.2	日期			
顏色	深灰色(AL2)	批准			圖號	857－LH－V16R		


EG－DWG3

美特鋁質 有限公司
MIDI Aluminium Fabricator Ltd.

加工數量：8件

工程號	J857	地盤	啓德6552

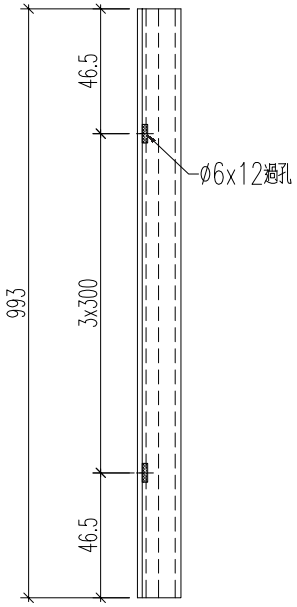

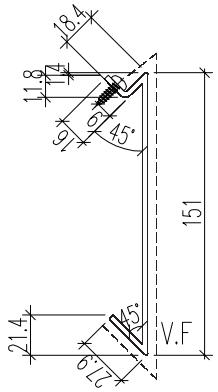


名稱	鋁板加工圖	制圖	黃漢卿	2022.12.2	修改			
材料	3mm厚鋁板	復核	王禮秋	2022.12.2	日期			
顏色	深灰色(AL2)	批准			圖號	857－LH－V17R		


EG－DWG3

美特鋁質 有限公司
MIDI Aluminium Fabricator Ltd.

加工數量：8件

工程號	J857	地盤	啓鴻6552

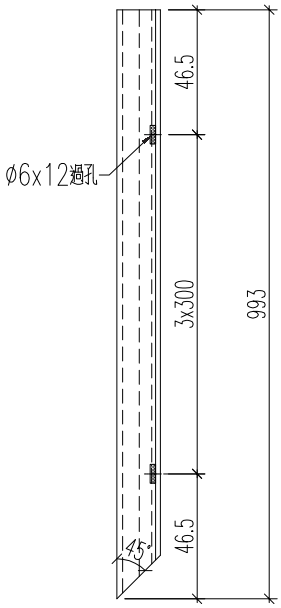

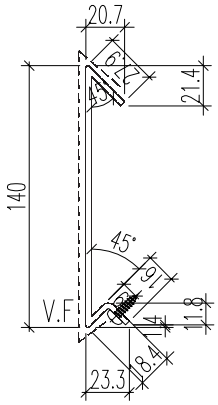


名稱	鋁板加工圖	制圖	黃漢卿	2022.12.2	修改			
材料	3mm厚鋁板	復核	王禮秋	2022.12.2	日期			
顏色	深灰色(AL2)	批准			圖號	857－LH－V18R		


EG－DWG3

美特鋁質 有限公司
MIDI Aluminium Fabricator Ltd.

加工數量：8件

工程號	J857	地盤	啓德6552

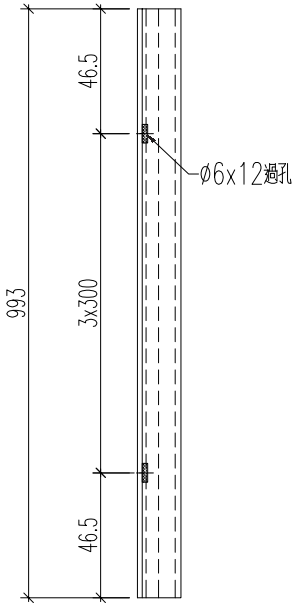

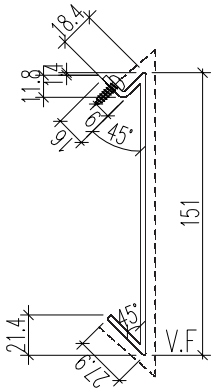


名稱	鋁板加工圖	制圖	黃漢卿	2022.12.2	修改			
材料	3mm厚鋁板	復核	王禮秋	2022.12.2	日期			
顏色	深灰色(AL2)	批准			圖號	857－LH－V17		


EG－DWG3

美特鋁質 有限公司
MIDI Aluminium Fabricator Ltd.

加工數量：8件

工程號	J857	地盤	啓鴻6552

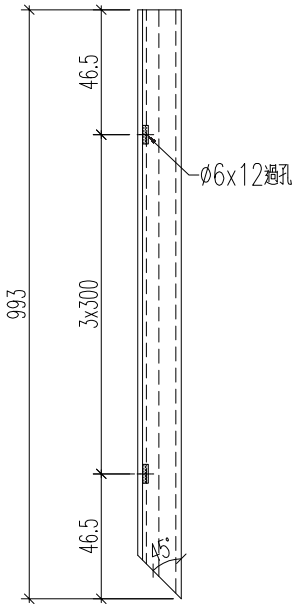

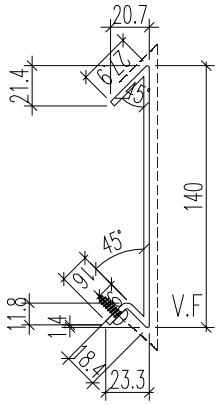

名稱	鋁板加工圖	制圖	黃漢卿	2022.12.2	修改			
材料	3mm厚鋁板	復核	王禮秋	2022.12.2	日期			
顏色	深灰色(AL2)	批准			圖號	857－LH－V18		


EG－DWG3


美特鋁質 有限公司
MIDI Aluminium Fabricator Ltd.

工程號	J857	地盤	啓德6552

加工數量：4件

增加1件

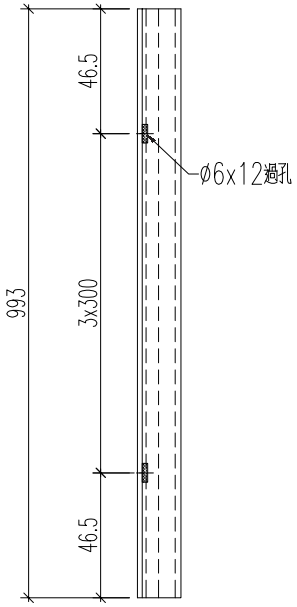

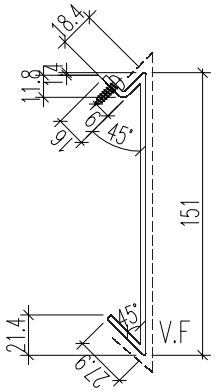

名稱	鋁板加工圖	制圖	黃漢卿	2022.12.2	修改	A		
材料	3mm厚鋁板	復核	王禮秋	2022.12.2	日期	2.23		
顏色	銅色(AL1)	批准			圖號	857－LH－V17R/2		


EG－DWG3


美特鋁質 有限公司
MIDI Aluminium Fabricator Ltd.

工程號	J857	地盤	啓鴻6552

加工數量：4件

增加1件

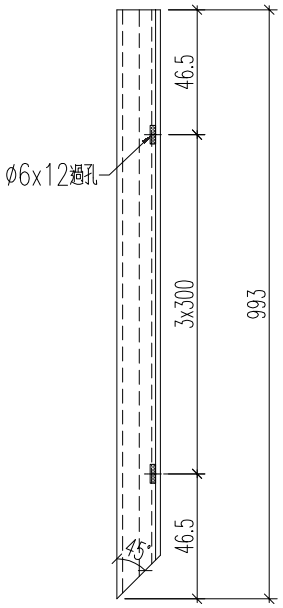

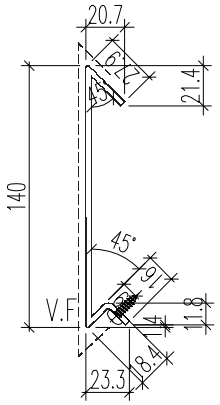

名稱	鋁板加工圖	制圖	黃漢卿	2022.12.2	修改	A		
材料	3mm厚鋁板	復核	王禮秋	2022.12.2	日期	2.23		
顏色	銅色(AL1)	批准			圖號	857－LH－V18R/2		


EG－DWG3


美特鋁質 有限公司
MIDI Aluminium Fabricator Ltd.

工程號	J857	地盤	啓德6552

加工數量：4件

增加1件

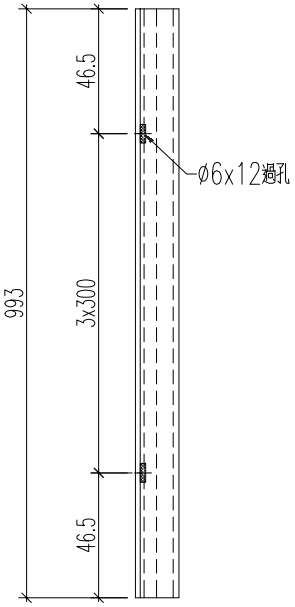

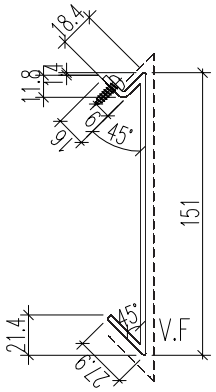

名稱	鋁板加工圖	制圖	黃漢卿	2022.12.2	修改	A		
材料	3mm厚鋁板	復核	王禮秋	2022.12.2	日期	2.23		
顏色	銅色(AL1)	批准			圖號	857－LH－V17/2		


EG－DWG3


美特鋁質 有限公司
MIDI Aluminium Fabricator Ltd.

工程號	J857	地盤	啓德6552

加工數量：4件

增加1件

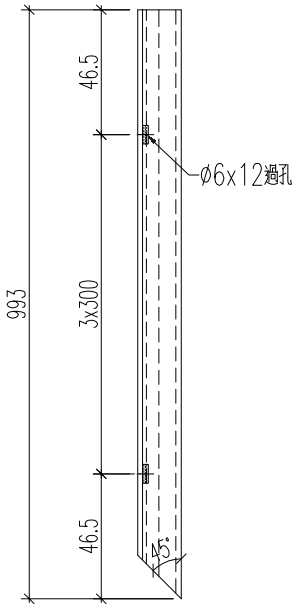

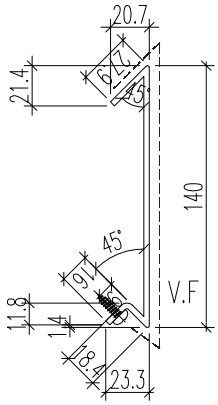


名稱	鋁板加工圖	制圖	黃漢卿	2022.12.2	修改	A		
材料	3mm厚鋁板	復核	王禮秋	2022.12.2	日期	2.23		
顏色	銅色(AL1)	批准			圖號	857－LH－V18/2		


EG－DWG3

美特鋁質 有限公司
MIDI Aluminium Fabricator Ltd.

加工數量：1件

工程號	J857	地盤	啓德6552

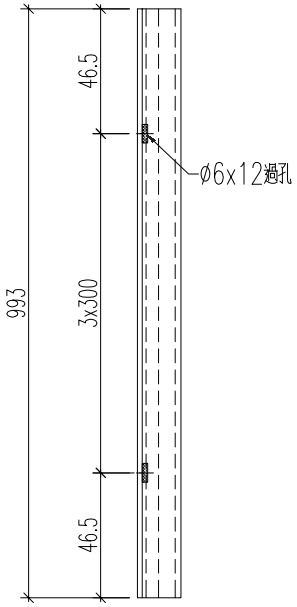

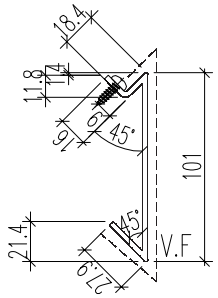


名稱	鋁板加工圖	制圖	黃漢卿	2022.12.2	修改			
材料	3mm厚鋁板	復核	王禮秋	2022.12.2	日期			
顏色	深灰色(AL2)	批准			圖號	857－LH－V19R		


EG－DWG3

美特鋁質 有限公司
MIDI Aluminium Fabricator Ltd.

加工數量：1件

工程號	J857	地盤	啓鴻6552

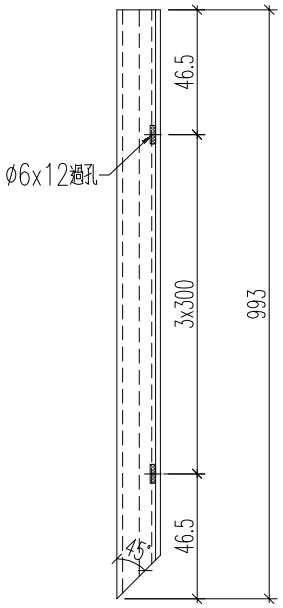

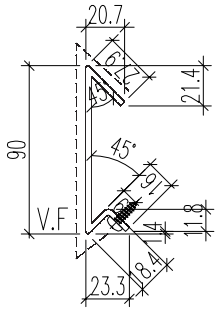


名稱	鋁板加工圖	制圖	黃漢卿	2022.12.2	修改			
材料	3mm厚鋁板	復核	王禮秋	2022.12.2	日期			
顏色	深灰色(AL2)	批准			圖號	857-LH-V20R		


EG－DWG3

美特鋁質 有限公司
MIDI Aluminium Fabricator Ltd.

加工數量：1件

工程號	J857	地盤	啓德6552

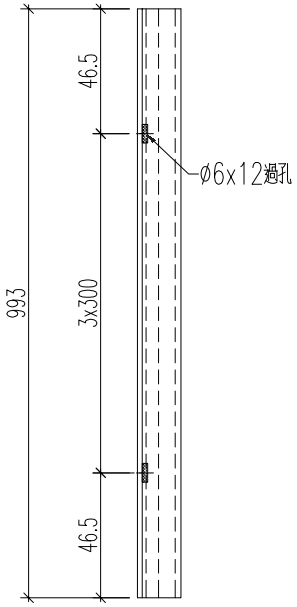

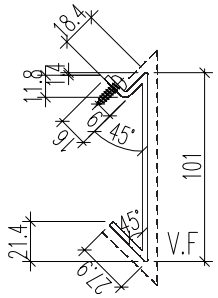


名稱	鋁板加工圖	制圖	黃漢卿	2022.12.2	修改			
材料	3mm厚鋁板	復核	王禮秋	2022.12.2	日期			
顏色	深灰色(AL2)	批准			圖號	857－LH－V19		


EG－DWG3

美特鋁質 有限公司
MIDI Aluminium Fabricator Ltd.

加工數量：1件

工程號	J857	地盤	啓鴻6552

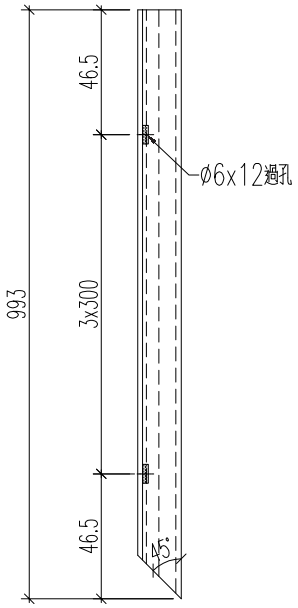

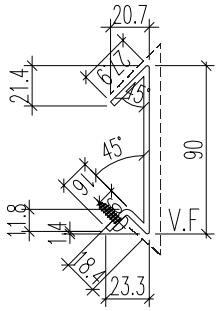


名稱	鋁板加工圖	制圖	黃漢卿	2022.12.2	修改			
材料	3mm厚鋁板	復核	王禮秋	2022.12.2	日期			
顏色	深灰色(AL2)	批准			圖號	857-LH-V20		


EG－DWG3

美特鋁質 有限公司
MIDI Aluminium Fabricator Ltd.

加工數量：1件

工程號	J857	地盤	啓德6552

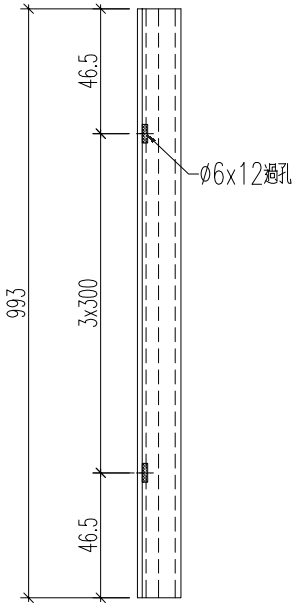

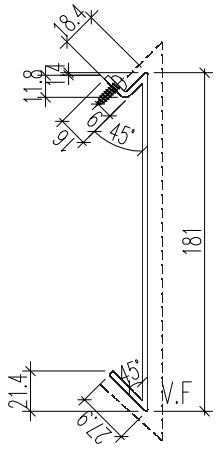


名稱	鋁板加工圖	制圖	黃漢卿	2022.12.2	修改			
材料	3mm厚鋁板	復核	王禮秋	2022.12.2	日期			
顏色	深灰色(AL2)	批准			圖號	857-LH-V21R		


EG－DWG3

美特鋁質 有限公司
MIDI Aluminium Fabricator Ltd.

加工數量：1件

工程號	J857	地盤	啓鴻6552

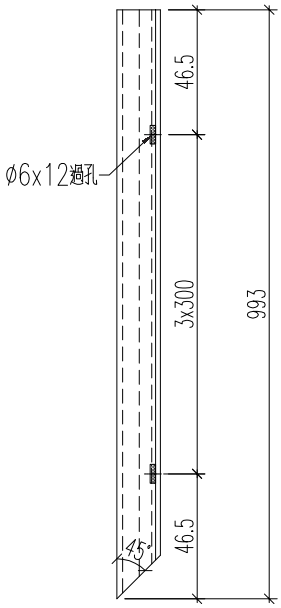

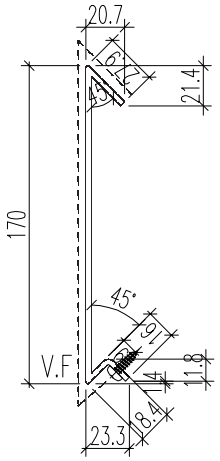



名稱	鋁板加工圖	制圖	黃漢卿	2022.12.2	修改			
材料	3mm厚鋁板	復核	王禮秋	2022.12.2	日期			
顏色	深灰色(AL2)	批准			圖號	857-LH-V22R		

EG－DWG3

美特鋁質 有限公司
MIDI Aluminium Fabricator Ltd.

工程號	J857	地盤	啓德6552

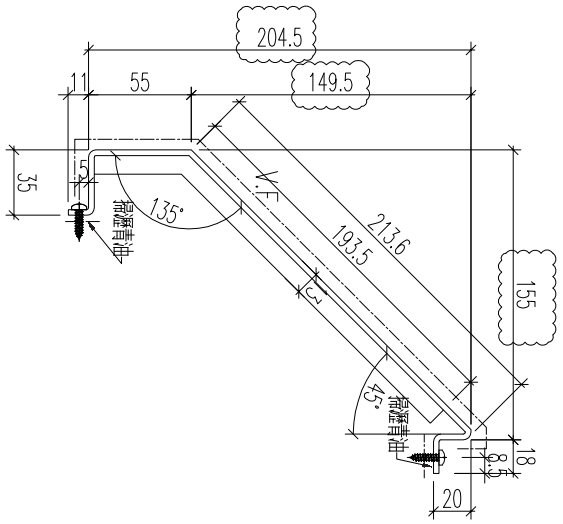

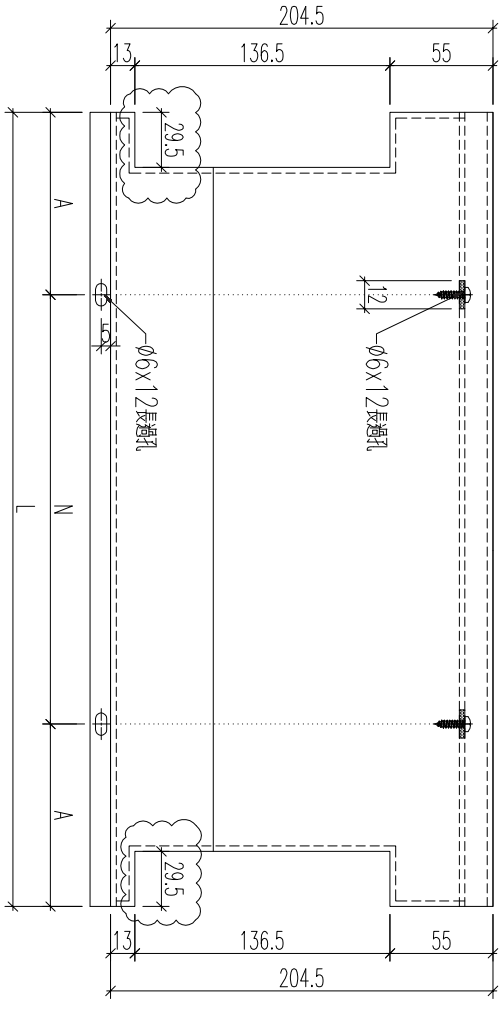

數據表見：857－GB1－BP7a


名稱	鋁板加工圖	制圖	黃漢卿	2022.12.2	修改	A		
材料	3mm厚鋁板	復核	王禮秋	2022.12.2	日期	2.23		
顏色	深灰色(AL2)	批准			圖號	857－GB1－BP7		


EG－DWG3

美特鋁質 有限公司
MIDI Aluminium Fabricator Ltd.

工程號	J857	地盤	啓鴻6552

编号	数量	长度L	长度L2	N	A	分格
857-GB3-BP19	1	1632.5		300 x 5	66.25	1635
857-GB3-BP34	1	967.5		300 x 3	33.75	970
857-GB4-BP4	1	1299.5		300 x 4	49.75	1302
857-GB4-BP17	1	1641.5		300 x 5	70.75	1644
857-GB1-BP9	1	1632.5		300 x 5	66.25	1635
857-GB1-BP24	1	1342.5		300 x 4	71.25	1345
857-GB2-BP6	1	1632.5		300 x 5	66.25	1635

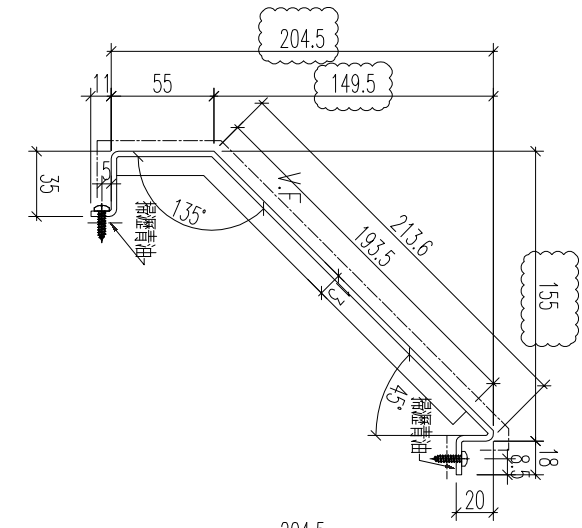

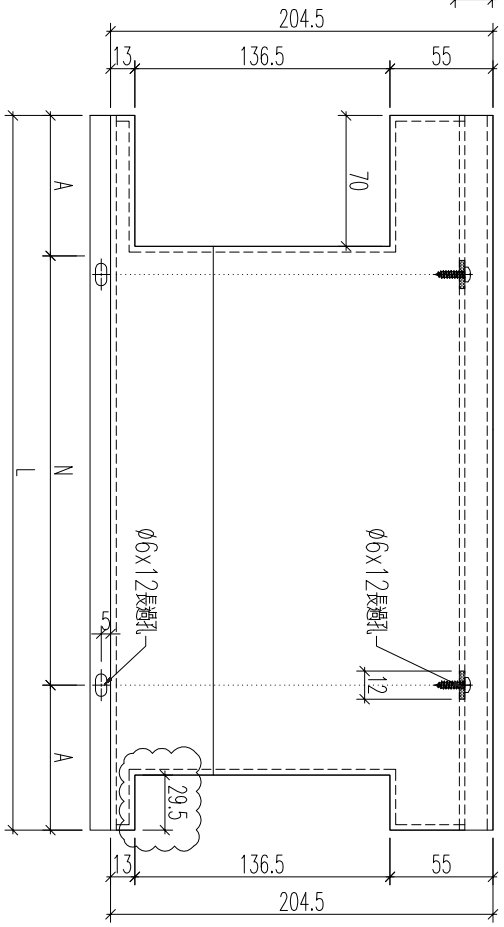

名稱	鋁板加工圖	制圖	黃漢卿	2022.12.2	修改	A		
材料	3mm厚鋁板	復核	王禮秋	2022.12.2	日期	2.23		
顏色	深灰色(AL2)	批准			圖號	857-GB3-BP19		

EG－DWG3

美特鋁質 有限公司
MIDI Aluminium Fabricator Ltd.

加工圖見：857－GB1－BP7

工程號	J857	地盤	啓鴻6552

编号	数量	长度L	长度L2		N		A	分格
857-GB1-BP7	1	1375		300	x	4	87.5	1380
857-GB1-BP10	1	1630		300	x	5	65	1635
857-GB1-BP16	2	1495		300	x	4	147.5	1500
857-GB1-BP22	1	1630		300	x	5	65	1635
857-GB1-BP34	1	1297		300	x	4	48.5	1302
857-GB2-BP7	1	1630		300	x	5	65	1635
857-GB2-BP12	2	1495		300	x	4	147.5	1500
857-GB2-BP18	1	1630		300	x	5	65	1635
857-GB3-BP20	1	1630		300	x	5	65	1635
857-GB3-BP26	2	1495		300	x	4	147.5	1500
857-GB3-BP32	1	1630		300	x	5	65	1635
857-GB4-BP5	1	1297		300	x	3	198.5	1302
857-GB4-BP18	1	1639		300	x	5	69.5	1644
857-GB4-BP24	1	1095		300	x	3	97.5	1100
857-GB4-BP38	2	1495		300	x	4	147.5	1500
857-GB4-BP41	1	1397		300	x	4	98.5	1402
857-GB5-BP1	1	1534		300	x	4	167	1539
857-GB5-BP4	6	1495		300	x	4	147.5	1500
857-GB5-BP8	4	1495		300	x	4	147.5	1500
857-GB5-BP13	1	1620		300	x	5	60	1625
857-GB6-BP4	1	1359		300	x	4	79.5	1364
857-GB6-BP7A	1	1079		300	x	3	89.5	1084
857-GB6-BP17	5	1495		300	x	4	147.5	1500
857-GB7-BP2	5	1495		300	x	4	147.5	1500
857-GB7-BP7	2	1495		300	x	4	147.5	1500
857-GB7-BP11	4	1495		300	x	4	147.5	1500
857-GB8-BP5	10	1495		300	x	4	147.5	1500
857-GB9-BP4	1	1359		300	x	4	79.5	1364
857-GB9-BP8	1	1620		300	x	5	60	1625
857-GB9-BP13	4	1495		300	x	4	147.5	1500
857-GB9-BP17	5	1495		300	x	4	147.5	1500
857-GB9-BP20	1	1495		300	x	4	147.5	1500
857-GB9-BP20a	2	1495		300	x	4	147.5	1500


名稱	鋁板加工圖	制圖	黃漢卿	2022.12.2	修改	A		
材料	3mm鋁板	復核	王禮秋	2022.12.2	日期	2.23		
顏色	深灰色(AL2)	批准			圖號	857－GB1－BP7a		


EG—DWG3

美特鋁質 有限公司
MIDI Aluminium Fabricator Ltd.

工程號	J857	地盤	啓德6552

编号	数量	长度L	长度L2	N		A	分格
857-GB3-BP33	1	1632.5		300	x	5	66.25	1635
857-GB4-BP16	1	1330.5		300	x	4	65.25	1333
857-GB12-BP3	1	1095		300	x	3	97.5	1100
857-GB1-BP8	1	1377.5		300	x	4	88.75	1380
857-GB1-BP23	1	1632.5		300	x	5	66.25	1635
857-GB1-BP35	1	1299.5		300	x	4	49.75	1302
857-GB2-BP5	1	967.5		300	x	3	33.75	970
857-GB2-BP19	1	1632.5		300	x	5	66.25	1635

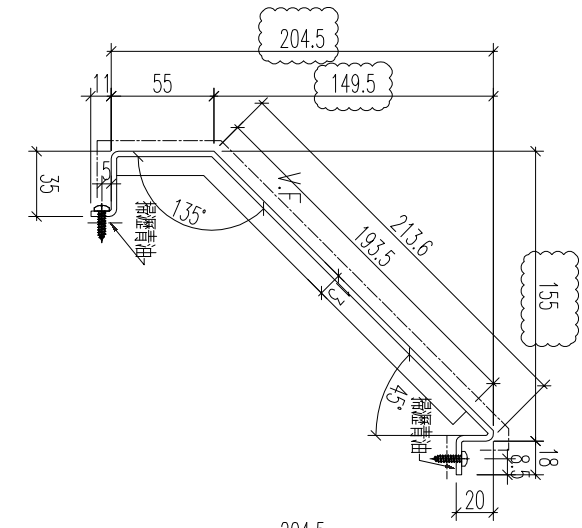

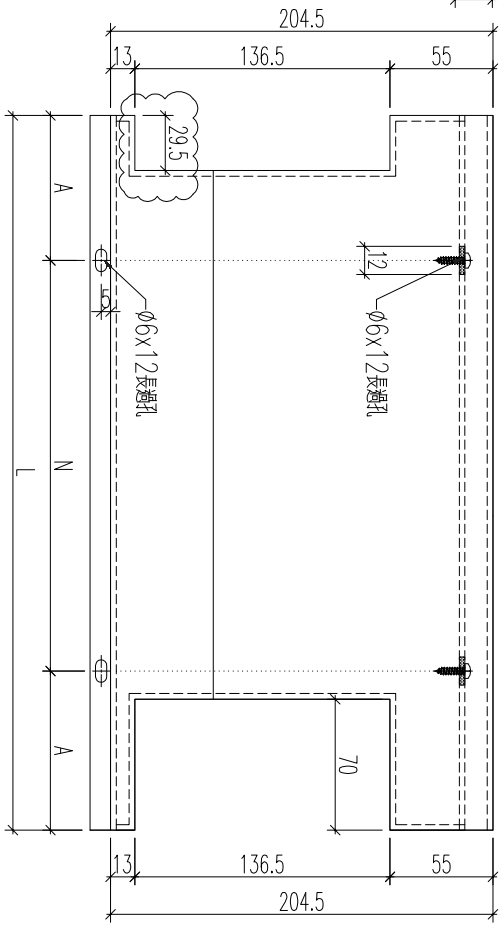



名稱	鋁板加工圖	制圖	黃漢卿	2022.12.2	修改	A		
材料	3mm厚鋁板	復核	王禮秋	2022.12.2	日期	2.23		
顏色	深灰色(AL2)	批准			圖號	857-GB3-BP33		


EG－DWG3

美特鋁質 有限公司
MIDI Aluminium Fabricator Ltd.

工程號	J857	地盤	啓鴻6552

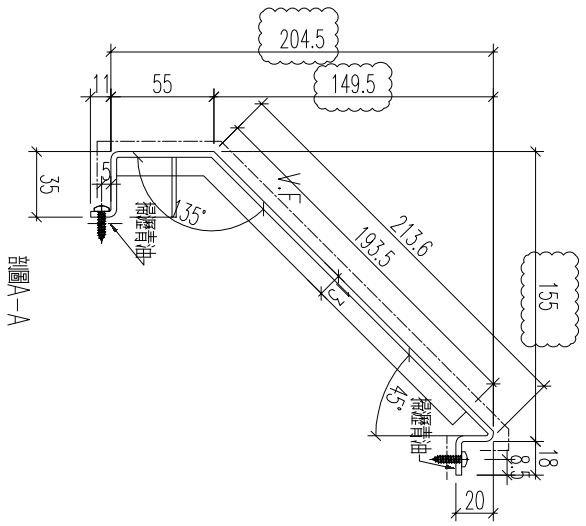

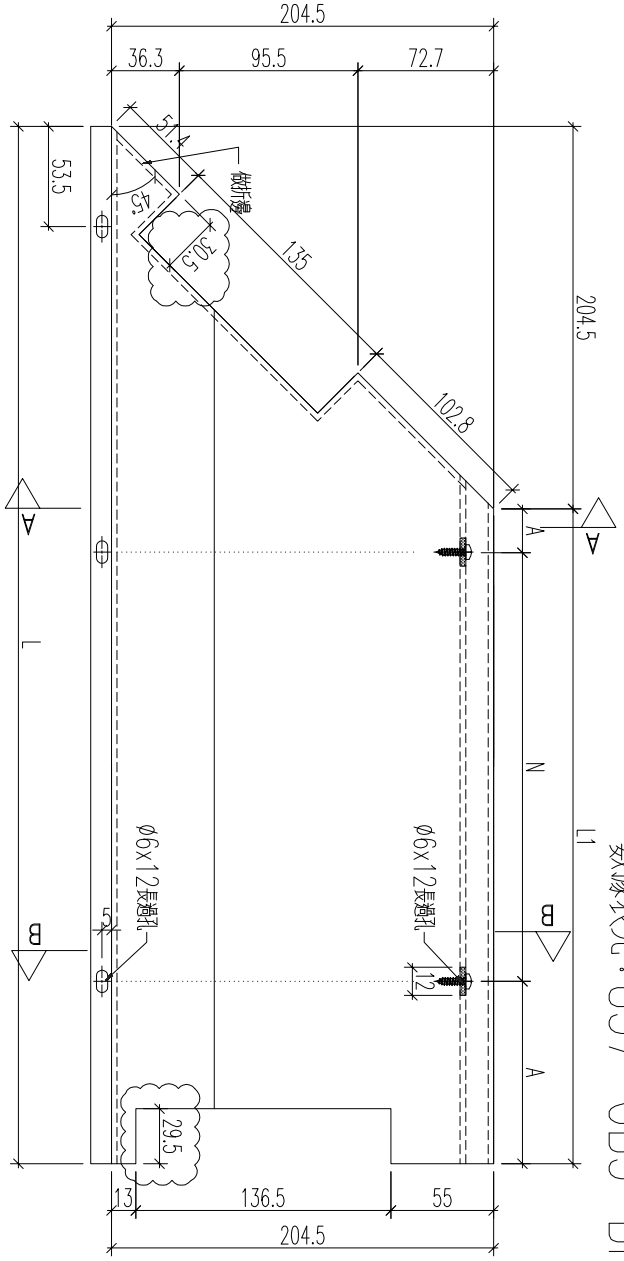

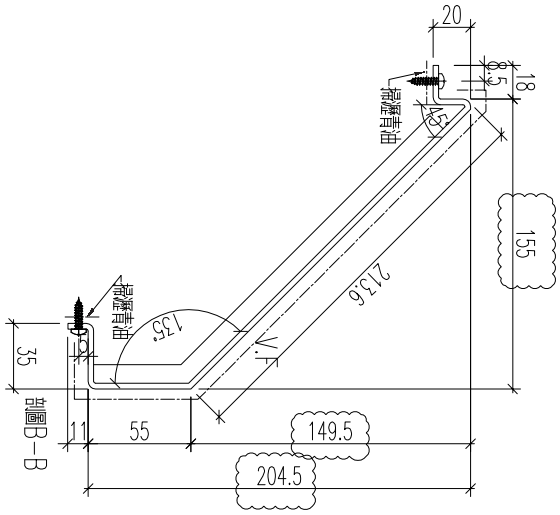

雙孔接表見：857－GB5－BP7a

名稱	鋁板加工圖	制圖	黃漢卿	2022.12.2	修改	A		
材料	3mm厚鋁板	復核	王禮秋	2022.12.2	日期	2.23		
顏色	深灰色(AL2)	批准			圖號	857－GB5－BP7		

EG－DWG3

美特鋁質 有限公司
MIDI Aluminium Fabricator Ltd.

加工圖見：857－GB5－BP7

工程號	J857	地盤	啓德6552


编号	数量	长度L	长度L2		N		A	分格
857-GB5-BP7	1	1516.5	1312	300	x	4	56	1563
857-GB1-BP4	1	1496.5	1292	300	x	4	46	1543
857-GB1-BP12	1	1166.5	962	300	x	3	31	1213
857-GB1-BP15	1	1398.5	1194	300	x	3	147	1445
857-GB1-BP21	1	1588.5	1384	300	x	4	92	1635
857-GB1-BP28	1	1241.5	1037	300	x	3	68.5	1288
857-GB1-BP33	1	1255.5	1051	300	x	3	75.5	1302
857-GB2-BP9	1	1166.5	962	300	x	3	31	1213
857-GB2-BP11a	1	1398.5	1194	300	x	3	147	1445
857-GB2-BP17	1	1588.5	1384	300	x	3	242	1635
857-GB2-BP21	1	1141.5	937	300	x	3	18.5	1188
857-GB2-BP30	1	1361.5	1157	300	x	3	128.5	1408
857-GB2-BP33	1	1545.5	1341	300	x	4	70.5	1592
857-GB3-BP2	1	1553.5	1349	300	x	4	74.5	1600
857-GB3-BP5	1	941.5	737	300	x	2	68.5	988
857-GB3-BP22	1	1166.5	962	300	x	3	31	1213
857-GB3-BP25	1	1398.5	1194	300	x	3	147	1445
857-GB3-BP31	1	1588.5	1384	300	x	4	92	1635
857-GB4-BP7	1	891.5	687	300	x	2	43.5	938
857-GB4-BP20	1	1036.5	832	300	x	2	116	1083
857-GB4-BP23	1	1053.5	849	300	x	2	124.5	1100
857-GB4-BP37	1	1273.5	1069	300	x	3	84.5	1320
857-GB4-BP43	1	1171.5	967	300	x	3	33.5	1218
857-GB4-BP47	1	1491.5	1287	300	x	4	43.5	1538
857-GB5-BP3	1	1441.5	1237	300	x	4	18.5	1488
857-GB5-BP12	1	1578.5	1374	300	x	4	87	1625
857-GB6-BP3	1	1317.5	1113	300	x	3	106.5	1364
857-GB6-BP12	1	1461.5	1257	300	x	4	28.5	1508
857-GB6-BP14	1	1403.5	1199	300	x	3	149.5	1450
857-GB7-BP6	1	1116.5	912	275	x	3	43.5	1163
857-GB7-BP10	1	1448.5	1244	300	x	4	22	1495
857-GB8-BP2	1	1078.5	874	300	x	2	137	1125
857-GB8-BP9	1	1461.5	1257	300	x	4	28.5	1508
857-GB8-BP14	1	1578.5	1374	300	x	4	87	1625
857-GB9-BP3	1	1317.5	1113	300	x	3	106.5	1364
857-GB9-BP10	1	1060.5	856	300	x	2	128	1107
857-GB9-BP16	1	1073.5	869	300	x	2	134.5	1120
857-GB9-BP19	1	1578.5	1374	300	x	4	87	1625


名稱	鋁板加工圖	制圖	黃漢卿	2022.12.2	修改	A		
材料	3mm鋁板	復核	王禮秋	2022.12.2	日期	2.23		
顏色	深灰色(AL2)	批准			圖號	857－GB5－BP7		


EG－DWG3

美特鋁質 有限公司
MIDI Aluminium Fabricator Ltd.

工程號	J857	地盤	啓德6552

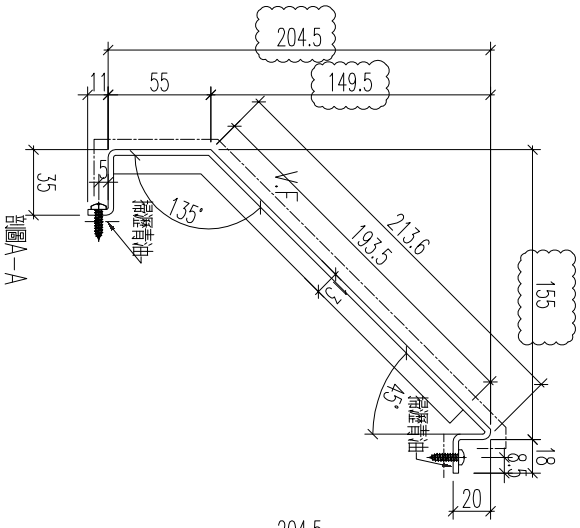

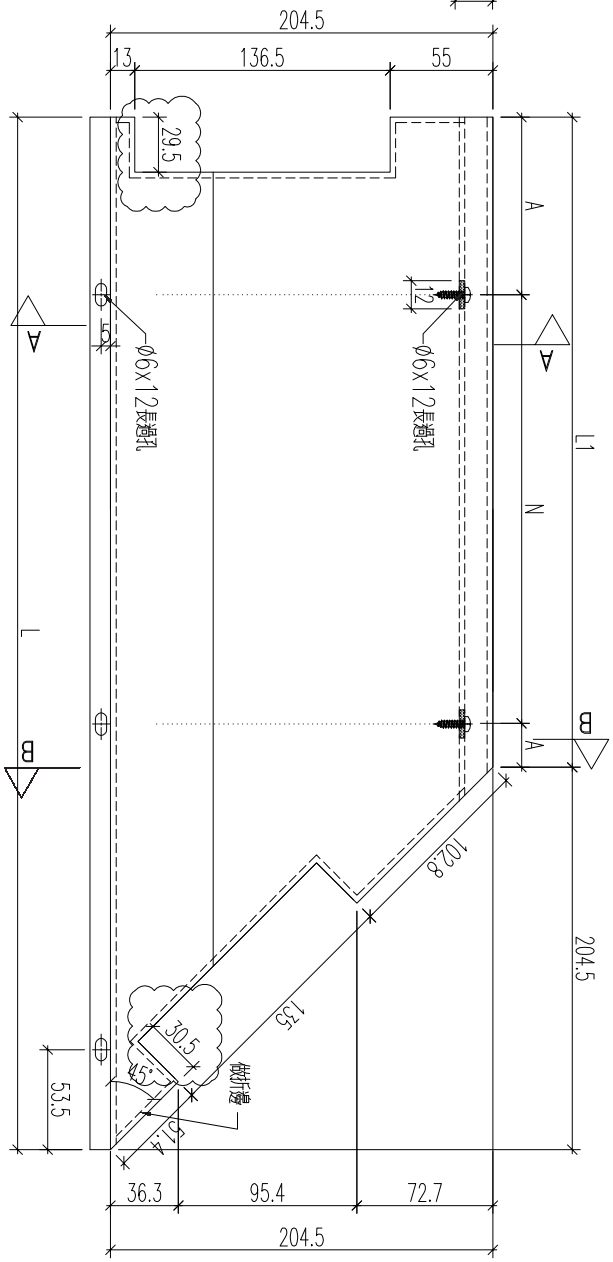

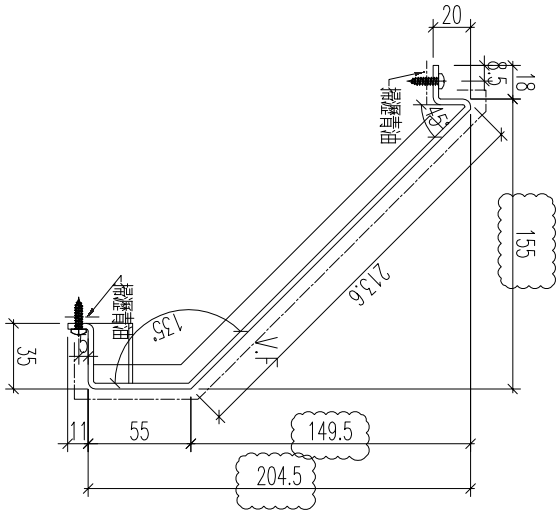

數據表見：857－GB1－BP1a

名稱	鋁板加工圖	制圖	黃漢卿	2022.12.2	修改	A		
材料	3mm厚鋁板	復核	王禮秋	2022.12.2	日期	2.23		
顏色	深灰色(AL2)	批准			圖號	857－GB1－BP1		

EG－DWG3

美特鋁質 有限公司
MIDI Aluminium Fabricator Ltd.

加工圖見：857－GB1－BP1

工程號	J857	地盤	啓鴻6552

编号	数量	长度L	长度L2		N		A	分格
857-GB1-BP1	1	1598.5	1394	300	x	4	97	1645
857-GB1-BP11	1	1588.5	1384	300	x	4	92	1635
857-GB1-BP17	1	1398.5	1194	275	x	4	47	1445
857-GB1-BP20	1	1166.5	962	300	x	3	31	1213
857-GB1-BP27	1	1191.5	987	300	x	3	43.5	1238
857-GB1-BP32	1	891.5	687	300	x	2	43.5	938
857-GB2-BP8	1	1588.5	1384	300	x	4	92	1635
857-GB2-BP13	1	1398.5	1194	275	x	4	47	1445
857-GB2-BP16	1	1166.5	962	300	x	3	31	1213
857-GB2-BP37	1	941.5	737	300	x	2	68.5	988
857-GB2-BP40	1	1553.5	1349	300	x	4	74.5	1600
857-GB3-BP9	1	1545.5	1341	300	x	4	70.5	1592
857-GB3-BP12	1	1361.5	1157	300	x	3	128.5	1408
857-GB3-BP17	1	1141.5	937	300	x	3	18.5	1188
857-GB3-BP21	1	1588.5	1384	300	x	4	92	1635
857-GB3-BP27	1	1398.5	1194	275	x	4	47	1445
857-GB3-BP30	1	1166.5	962	300	x	3	31	1213
857-GB4-BP6	1	1255.5	1051	300	x	3	75.5	1302
857-GB4-BP11	1	1278.5	1074	300	x	3	87	1325
857-GB4-BP19	1	1597.5	1393	300	x	4	96.5	1644
857-GB4-BP25	1	1053.5	849	275	x	3	12	1100
857-GB4-BP28	1	916.5	712	300	x	2	56	963
857-GB4-BP38a	1	1273.5	1069	300	x	3	84.5	1320
857-GB4-BP42	1	1355.5	1151	300	x	3	125.5	1402
857-GB4-BP46	1	953.5	749	300	x	2	74.5	1000
857-GB5-BP2	1	1492.5	1288	300	x	4	44	1539
857-GB5-BP11	1	888.5	684	300	x	2	42	935
857-GB6-BP5	1	1317.5	1113	300	x	3	106.5	1364
857-GB6-BP8	1	1037.5	833	300	x	2	116.5	1084
857-GB7-BP5	1	1078.5	874	300	x	2	137	1125
857-GB7-BP12	1	1448.5	1244	300	x	4	22	1495
857-GB8-BP1	1	1116.5	912	275	x	3	43.5	1163
857-GB8-BP8	1	1403.5	1199	275	x	4	49.5	1450
857-GB8-BP10	1	1461.5	1257	300	x	4	28.5	1508
857-GB9-BP5	1	1317.5	1113	300	x	3	106.5	1364
857-GB9-BP9	1	1578.5	1374	300	x	4	87	1625
857-GB9-BP18	1	1073.5	869	300	x	2	134.5	1120


名稱	鋁板加工圖	制圖	黃漢卿	2022.12.2	修改	A	
材料	3mm鋁板	復核	王禮秋	2022.12.2	日期	2.23	
顏色	深灰色(AL2)	批准			圖號	857－GB1－BP1a	


EG－DWG3


美特鋁質 有限公司
MIDI Aluminium Fabricator Ltd.

工程號	J857	地盤	啓鴻6552

编号	数量	长度L	长度L2		N	A	分格
857-GB2-BP20	1	1286	1081.5	300	x	90.75	1330
857-GB3-BP1	1	1261	1056.5	300	x	78.25	1305
857-GB4-BP36	1	1311	1106.5	300	x	103.25	1355

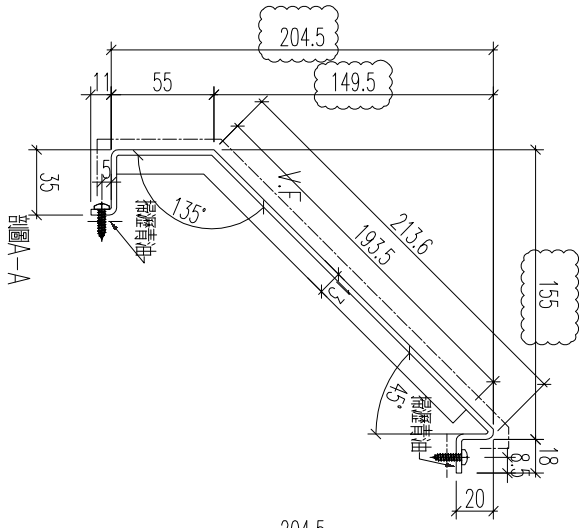

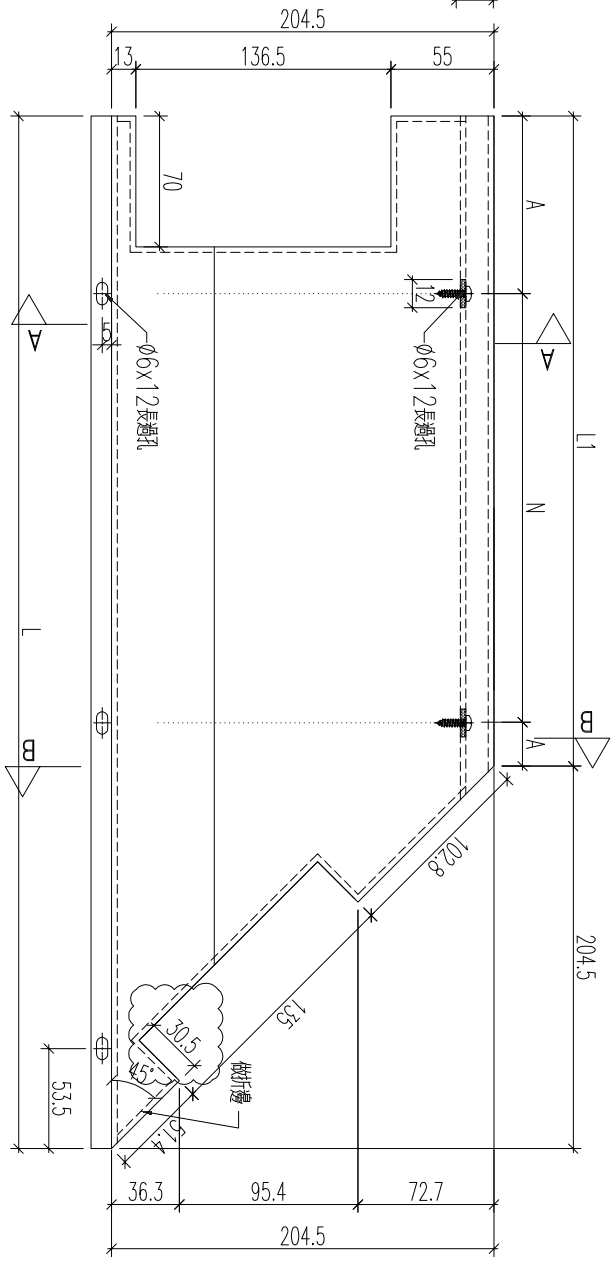

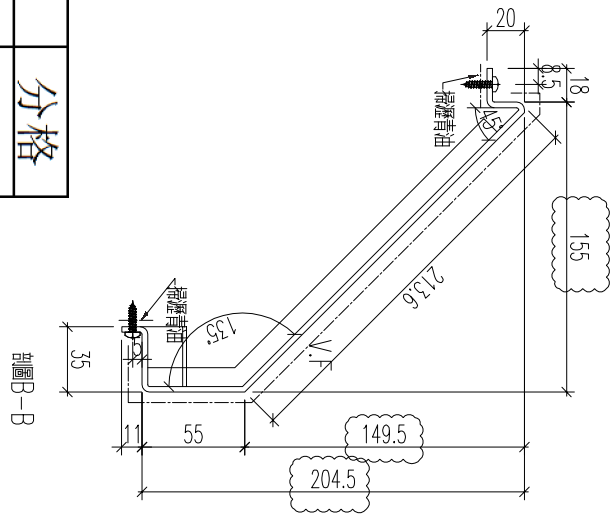


名稱	鋁板加工圖	制圖	黃漢卿	2022.12.2	修改	A		
材料	3mm厚鋁板	復核	王禮秋	2022.12.2	日期	2.23		
顏色	深灰色(AL2)	批准			圖號	857-GB2-BP20		


EG－DWG3


美特鋁質 有限公司
MIDI Aluminium Fabricator Ltd.

工程號	J857	地盤	啓鴻6552

编号	数量	长度L	长度L2	N	A	分格
857-GB2-BP41	1	831	626.5	275 x 2	38.25	880
857-GB3-BP18	1	1281	1076.5	300 x 3	88.25	1330
857-GB12-BP18	1	303.5	124		62	356

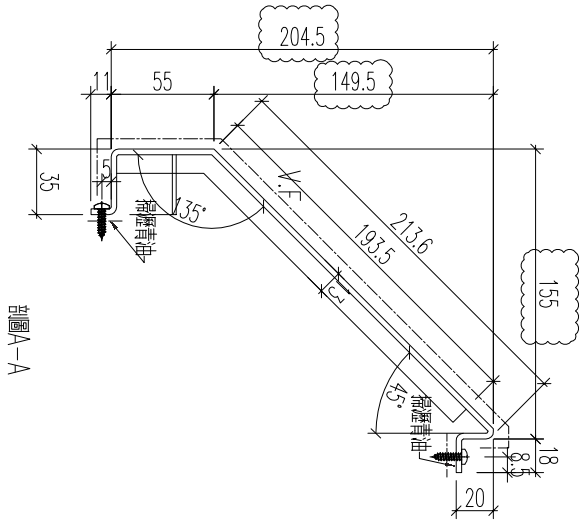

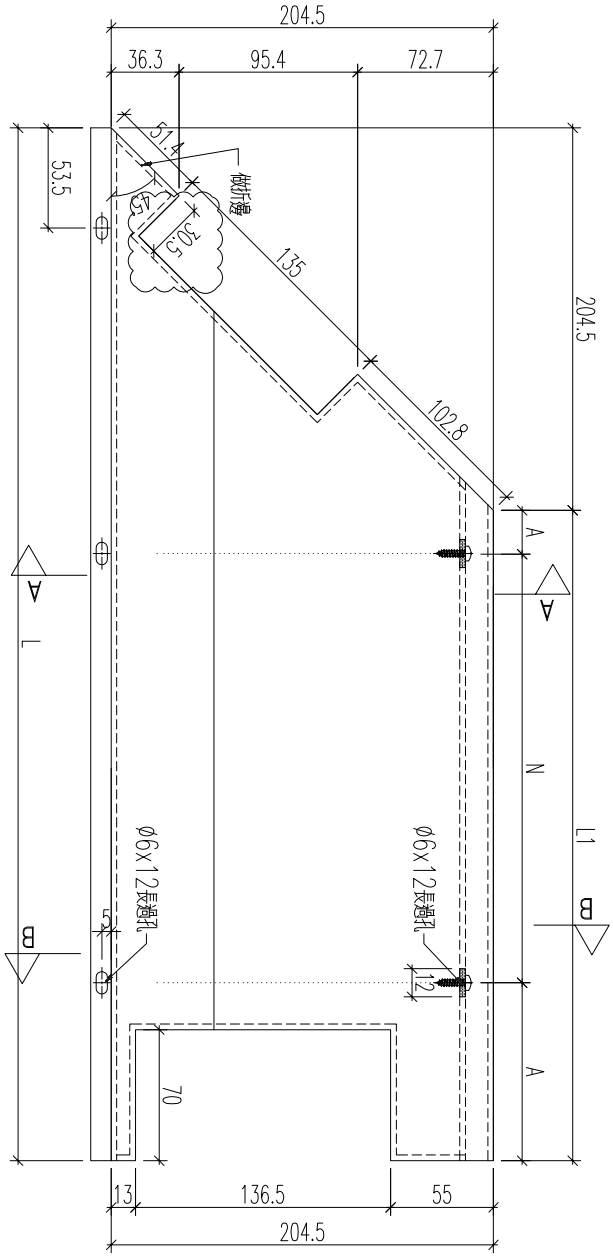

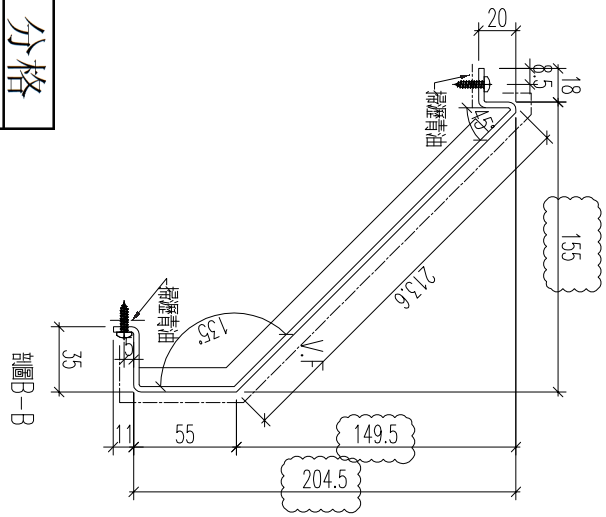


名稱	鋁板加工圖	制圖	黃漢卿	2022.12.2	修改	A		
材料	3mm厚鋁板	復核	王禮秋	2022.12.2	日期	2.23		
顏色	深灰色(AL2)	批准			圖號	857－GB2－BP41		


EG－DWG3


美特鋁質 有限公司
MIDI Aluminium Fabricator Ltd.

工程號	J857	地盤	啓鴻6552

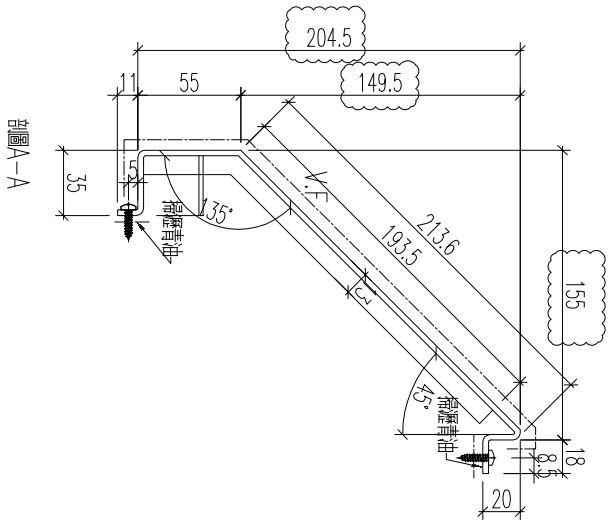

剖圖A－A

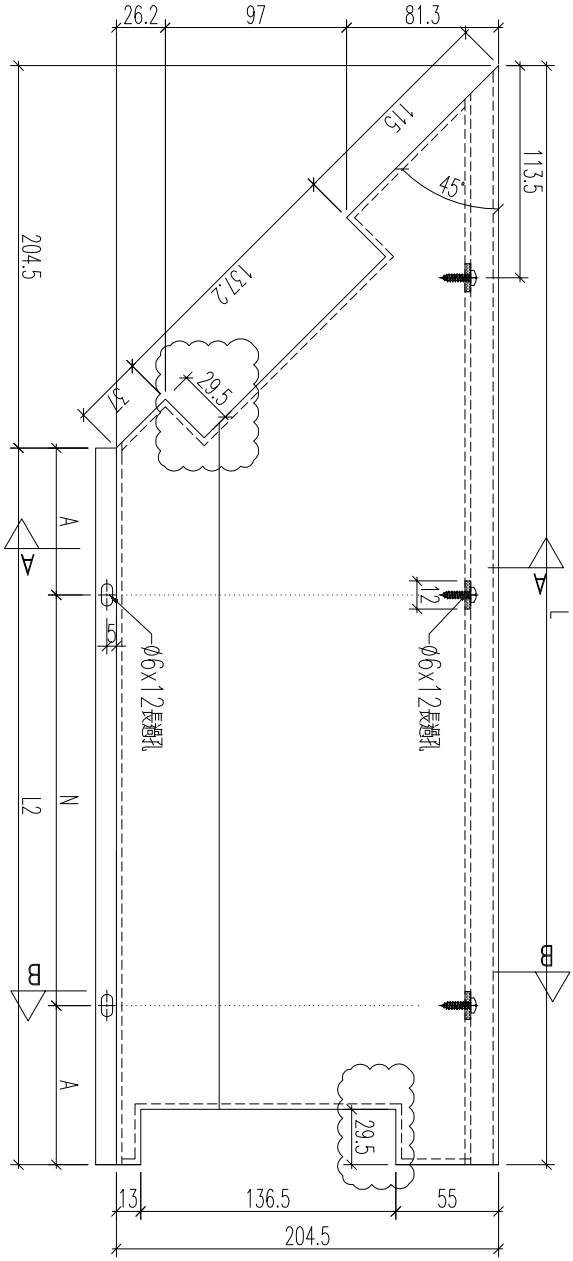

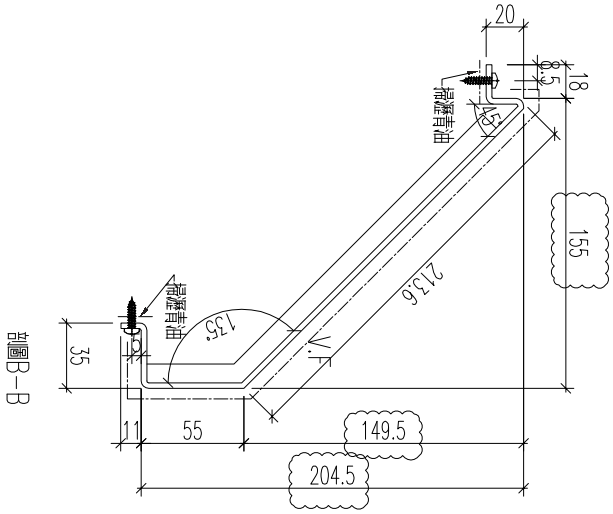

剖圖B－B

數據表見：857－GB1－BP6a

名稱	鋁板加工圖	制圖	黃漢卿	2022.12.2	修改	A		
材料	3mm厚鋁板	復核	王禮秋	2022.12.2	日期	2.23		
顏色	深灰色(AL2)	批准			圖號	857－GB1－BP6		

EG－DWG3

美特鋁質 有限公司
MIDI Aluminium Fabricator Ltd.

加工圖見：857－GB1－BP6

工程號	J857	地盤	啓鴻6552


		1619	1414.5	300	x	4	107.25	1380
857-GB1-BP19	1	1452	1247.5	275	x	4	73.75	1213
857-GB1-BP26	1	1477	1272.5	300	x	4	36.25	1238
857-GB1-BP31	1	1176	971.5	300	x	3	35.75	937
857-GB2-BP4	1	1209	1004.5	300	x	3	52.25	970
857-GB2-BP15	1	1452	1247.5	275	x	4	73.75	1213
857-GB2-BP36	1	1227	1022.5	300	x	3	61.25	988
857-GB2-BP39	1	1839	1634.5	300	x	5	67.25	1600
857-GB3-BP7	1	1831	1626.5	300	x	5	63.25	1592
857-GB3-BP11	1	1647	1442.5	300	x	4	121.25	1408
857-GB3-BP16	1	1427	1222.5	275	x	4	61.25	1188
857-GB3-BP29	1	1452	1247.5	275	x	4	73.75	1213
857-GB3-BP36	1	1668	1463.5	300	x	4	131.75	1429
857-GB4-BP10	1	1564	1359.5	300	x	4	79.75	1325
857-GB4-BP15	1	1572	1367.5	300	x	4	83.75	1333
857-GB4-BP27	1	1202	997.5	300	x	3	48.75	963
857-GB4-BP38c	1	1202	997.5	300	x	3	48.75	963
857-GB4-BP40	1	1640	1435.5	300	x	4	117.75	1401
857-GB4-BP45	1	1239	1034.5	300	x	3	67.25	1000
857-GB5-BP10	1	1174	969.5	300	x	3	34.75	935
857-GB6-BP7	1	1323	1118.5	300	x	3	109.25	1084
857-GB6-BP10	1	1169	964.5	300	x	3	32.25	930
857-GB7-BP4	1	1364	1159.5	300	x	3	129.75	1125
857-GB7-BP14	1	1402	1197.5	300	x	3	148.75	1163
857-GB8-BP7	1	1689	1484.5	300	x	4	142.25	1450
857-GB8-BP12	1	1169	964.5	300	x	3	32.25	930
857-GB9-BP7	1	1864	1659.5	300	x	5	79.75	1625


名稱	鋁板加工圖	制圖	黃漢卿	2022.12.2	修改	A		
材料	3mm鋁板	復核	王禮秋	2022.12.2	日期	2.23		
顏色	深灰色(AL2)	批准			圖號	857－GB1－BP6		


EG－DWG3

美特鋁質 有限公司
MIDI Aluminium Fabricator Ltd.

工程號	J857	地盤	啓鴻6552

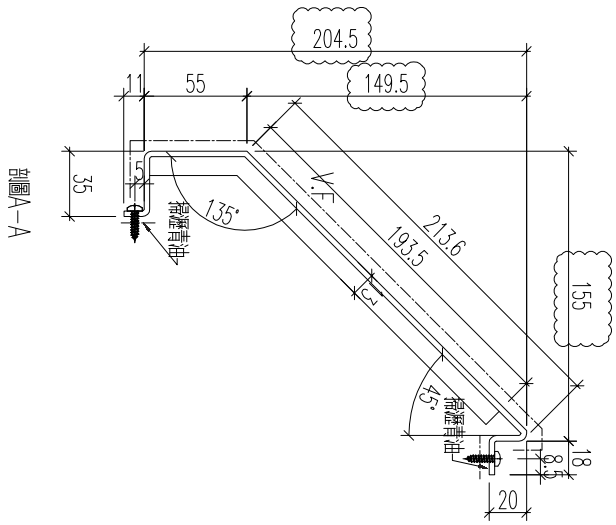

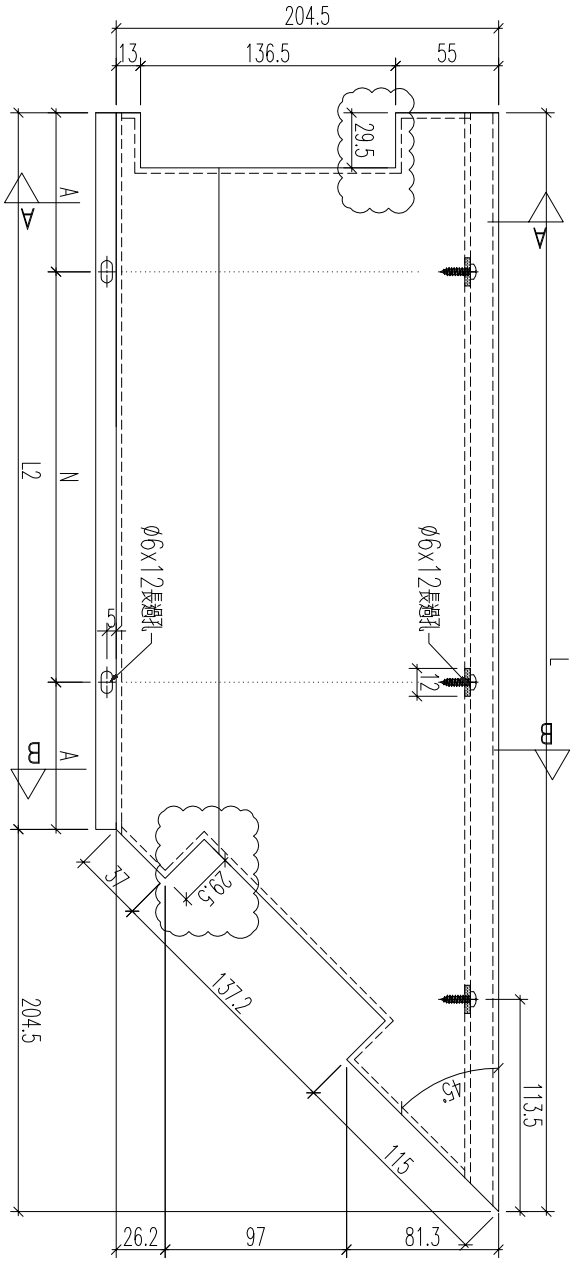

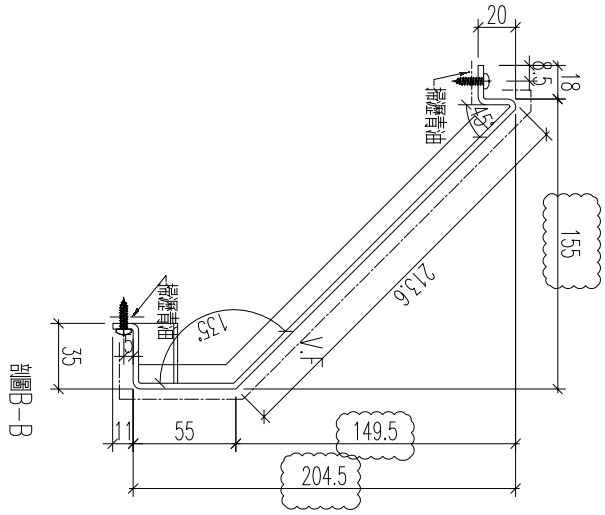

數據表見：857－GB1－BP5a

名稱	鋁板加工圖	制圖	黃漢卿	2022.12.2	修改	A		
材料	3mm厚鋁板	復核	王禮秋	2022.12.2	日期	2.23		
顏色	深灰色(AL2)	批准			圖號	857－GB1－BP5		

EG－DWG3

美特鋁質 有限公司
MIDI Aluminium Fabricator Ltd.

加工圖見：857－GB1－BP5

工程號	J857	地盤	啓德6552

编号	数量	长度L	长度L2		N		A	分格
857-GB1-BP5	1	1782	1577.5	300	x	5	38.75	1543
857-GB1-BP13	1	1452	1247.5	275	x	4	73.75	1213
857-GB1-BP25	1	1584	1379.5	300	x	4	89.75	1345
857-GB1-BP29	1	1527	1322.5	300	x	4	61.25	1288
857-GB2-BP3	1	1668	1463.5	300	x	4	131.75	1429
857-GB2-BP10	1	1452	1247.5	275	x	4	73.75	1213
857-GB2-BP22	1	1427	1222.5	275	x	4	61.25	1188
857-GB2-BP31	1	1647	1442.5	300	x	4	121.25	1408
857-GB2-BP35	1	1830	1625.5	300	x	5	62.75	1591
857-GB3-BP3	1	1839	1634.5	300	x	5	67.25	1600
857-GB3-BP6	1	1227	1022.5	300	x	3	61.25	988
857-GB3-BP23	1	1452	1247.5	275	x	4	73.75	1213
857-GB3-BP35	1	1209	1004.5	300	x	3	52.25	970
857-GB4-BP8	1	1177	972.5	300	x	3	36.25	938
857-GB4-BP21	1	1322	1117.5	300	x	3	108.75	1083
857-GB4-BP39	1	1202	997.5	300	x	3	48.75	963
857-GB4-BP44	1	1457	1252.5	275	x	4	76.25	1218
857-GB5-BP5	1	1727	1522.5	275	x	5	73.75	1488
857-GB6-BP1	1	1864	1659.5	300	x	5	79.75	1625
857-GB6-BP10a	1	1169	964.5	300	x	3	32.25	930
857-GB6-BP13	1	1747	1542.5	300	x	4	171.25	1508
857-GB6-BP15	1	1689	1484.5	300	x	4	142.25	1450
857-GB7-BP8	1	1402	1197.5	300	x	3	148.75	1163
857-GB8-BP3	1	1364	1159.5	300	x	3	129.75	1125
857-GB8-BP12a	1	1169	964.5	300	x	3	32.25	930
857-GB9-BP1	1	1864	1659.5	300	x	5	79.75	1625
857-GB9-BP11	1	1546	1341.5	300	x	3	220.75	1307
857-GB9-BP14	1	1494	1289.5	300	x	4	44.75	1255


名稱	鋁板加工圖	制圖	黃漢卿	2022.12.2	修改	A		
材料	3mm鋁板	復核	王禮秋	2022.12.2	日期	2.23		
顏色	深灰色(AL2)	批准			圖號	857－GB1－BP5a		


EG－DWG3


美特鋁質 有限公司
MIDI Aluminium Fabricator Ltd.

工程號	J857	地盤	啓鴻6552

编号	数量	长度L	长度L2			A	分格
857-GB3-BP15	1	1981.5	1777	300	x 5	138.5	1740

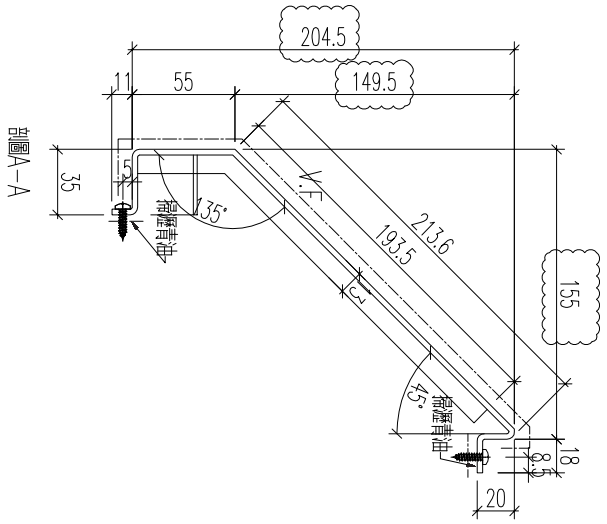

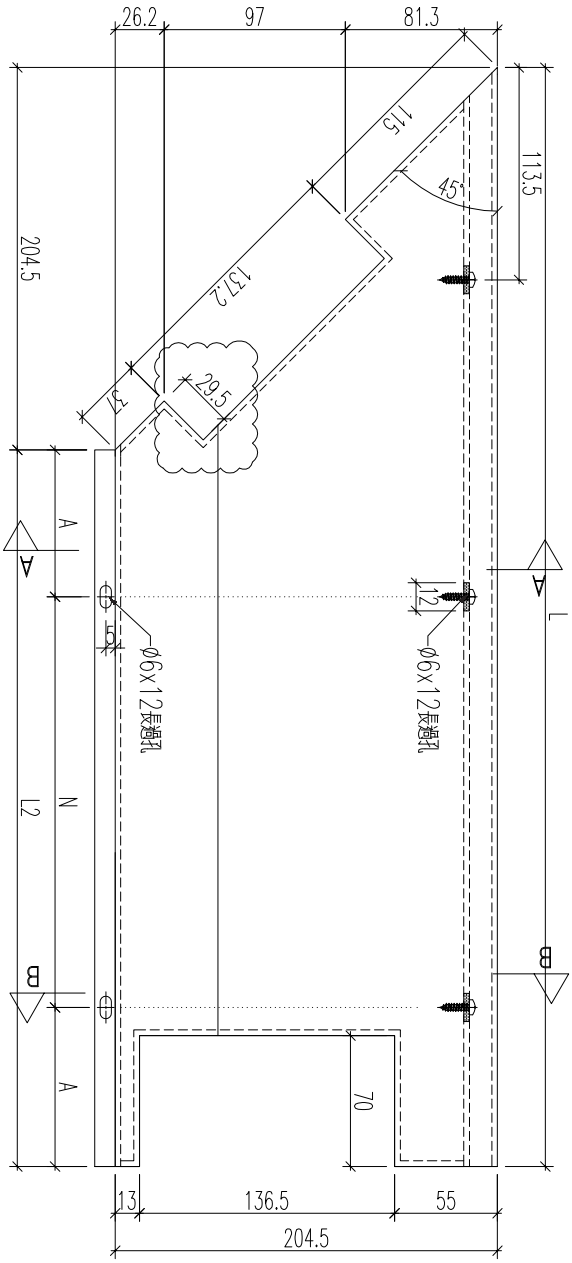

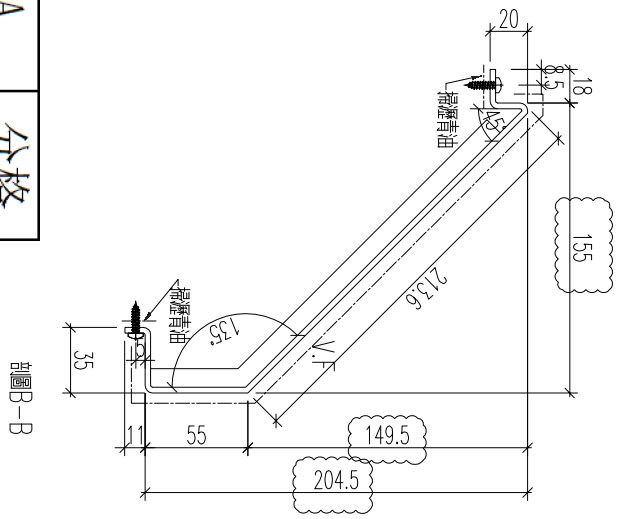


名稱	鋁板加工圖	制圖	黃漢卿	2022.12.2	修改	A		
材料	3mm厚鋁板	復核	王禮秋	2022.12.2	日期	2.23		
顏色	深灰色(AL2)	批准			圖號	857-GB3-BP15		


EG－DWG3


美特鋁質 有限公司
MIDI Aluminium Fabricator Ltd.

工程號	J857	地盤	啓鴻6552

编号	数量	长度L	长度L2		N	A	分格
857-GB2-BP27	1	1981.5	1777	300	x 5	138.5	1740

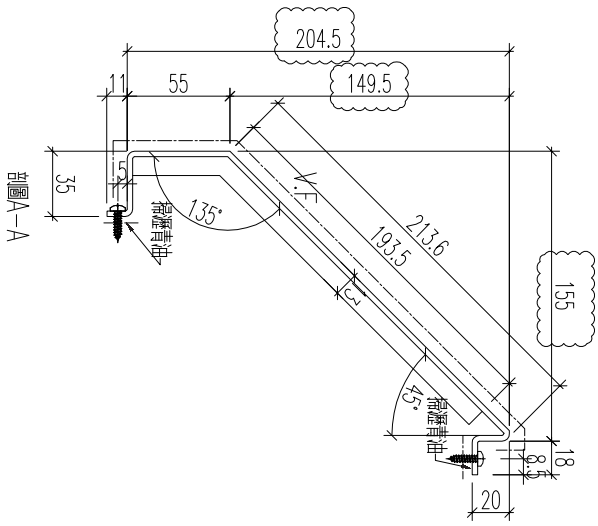

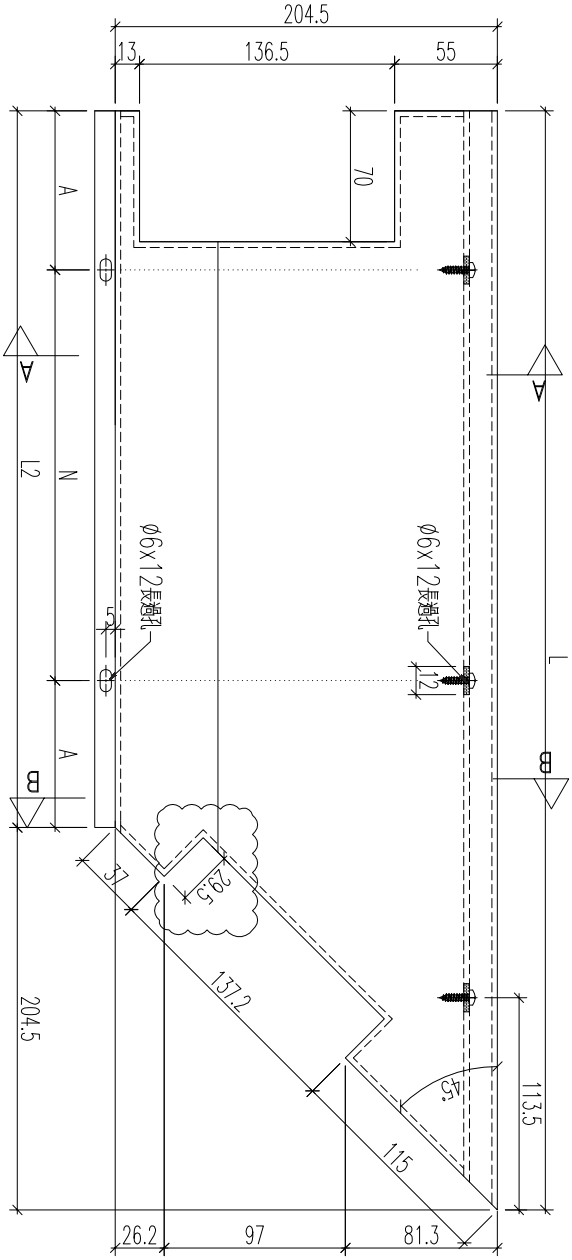

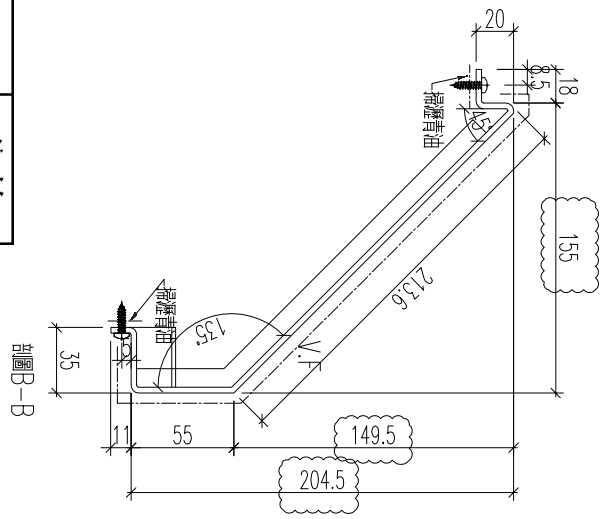


名稱	鋁板加工圖	制圖	黃漢卿	2022.12.2	修改	A		
材料	3mm厚鋁板	復核	王禮秋	2022.12.2	日期	2.23		
顏色	深灰色(AL2)	批准			圖號	857-GB2-BP27		


EG－DWG3


美特鋁質 有限公司
MIDI Aluminium Fabricator Ltd.

工程號	J857	地盤	啓鴻6552


編号	数量	长度L	长度L2	N	A	分格
857-GB1-BP2	1	987.5	783	300 x 2	91.5	790
857-GB1-BP18	1	397.5	193		96.5	200
857-GB2-BP14	1	397.5	193		96.5	200
857-GB2-BP25	1	347.5	143		71.5	150
857-GB2-BP38	1	747.5	543	200 x 2	71.5	550
857-GB3-BP10	1	697.5	493	300 x 1	96.5	500
857-GB3-BP13	1	1172.5	968	300 x 3	34	975
857-GB3-BP28	1	397.5	193		96.5	200
857-GB3-BP42	1	997.5	793	300 x 2	96.5	800
857-GB4-BP12	1	1941.5	1737	300 x 5	118.5	1744
857-GB4-BP14	1	1178.5	974	300 x 3	37	981
857-GB4-BP26	1	397.5	193		96.5	200
857-GB4-BP29	1	1397.5	1193	300 x 3	146.5	1200
857-GB4-BP31	1	672.5	468	300 x 1	84	475
857-GB4-BP38b	1	427.5	223		111.5	230
857-GB6-BP6	1	697.5	493	300 x 1	96.5	500
857-GB6-BP9	1	397.5	193		96.5	200
857-GB7-BP13	1	397.5	193		96.5	200
857-GB8-BP11	1	1697.5	1493	300 x 4	146.5	1500
857-GB9-BP6	1	397.5	193		96.5	200

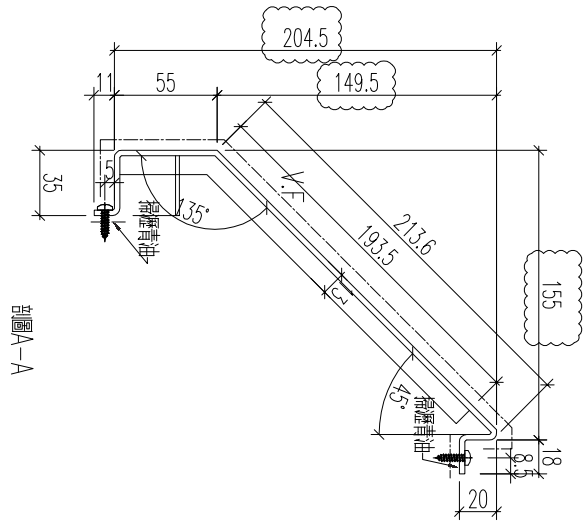


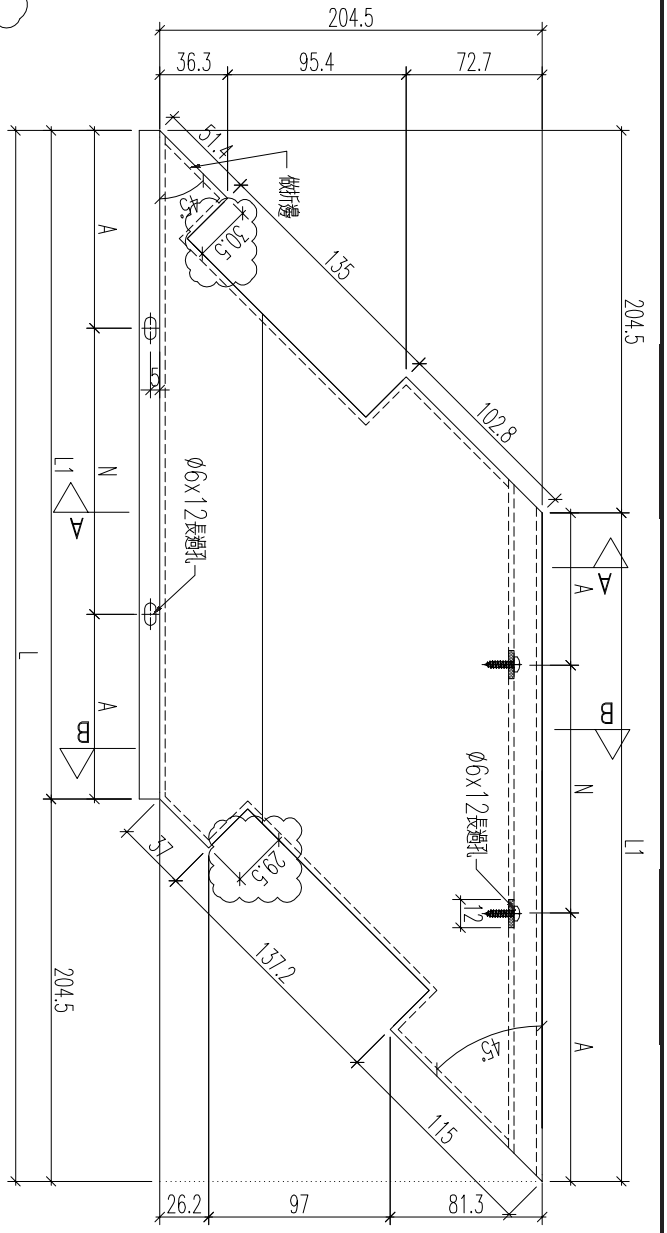


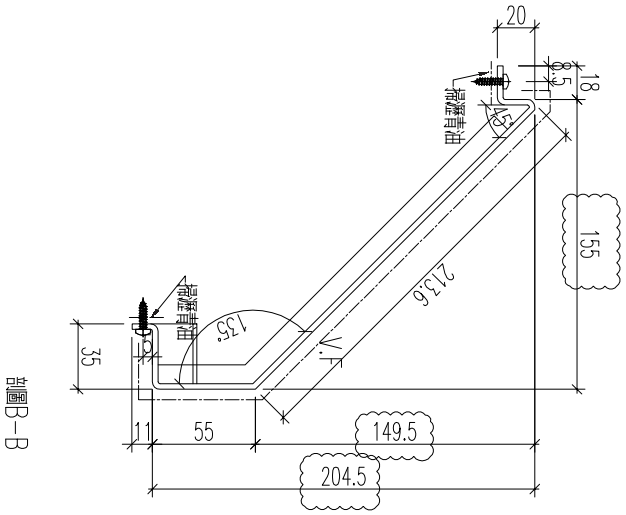

名稱	鋁板加工圖	制圖	黃漢卿	2022.12.2	修改	A		
材料	3mm厚鋁板	復核	王禮秋	2022.12.2	日期	2.23		
顏色	深灰色(AL2)	批准			圖號	857-GB1-BP2		

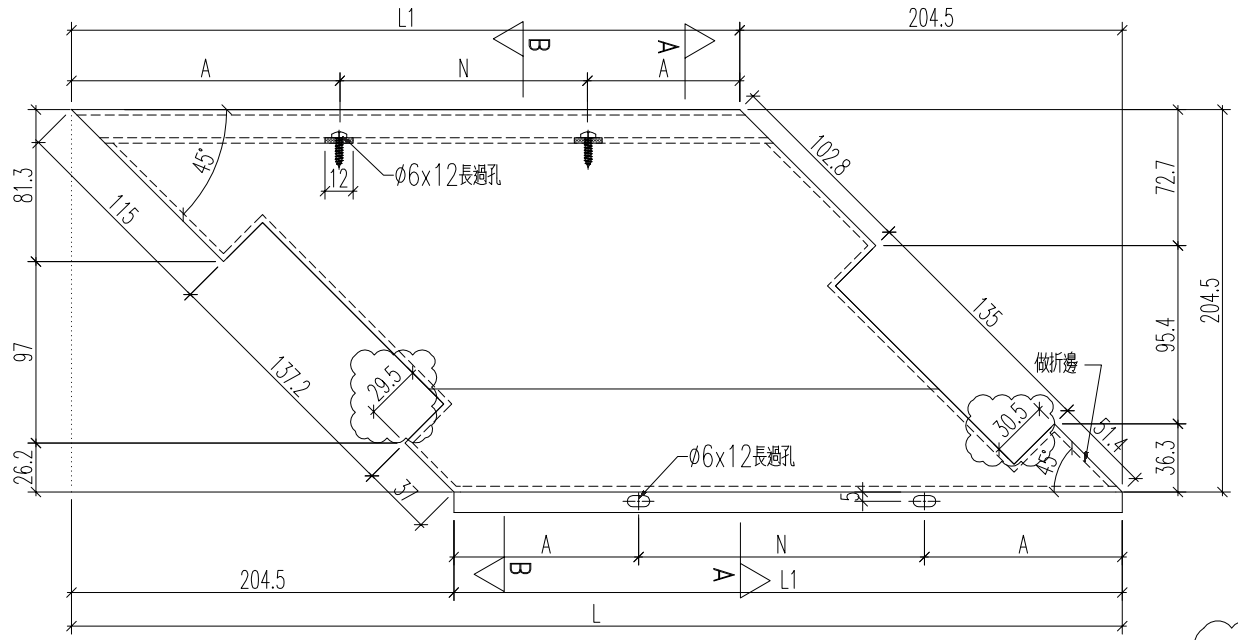

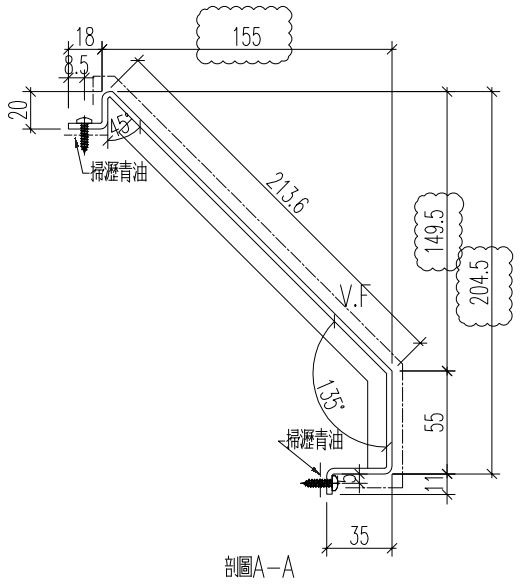

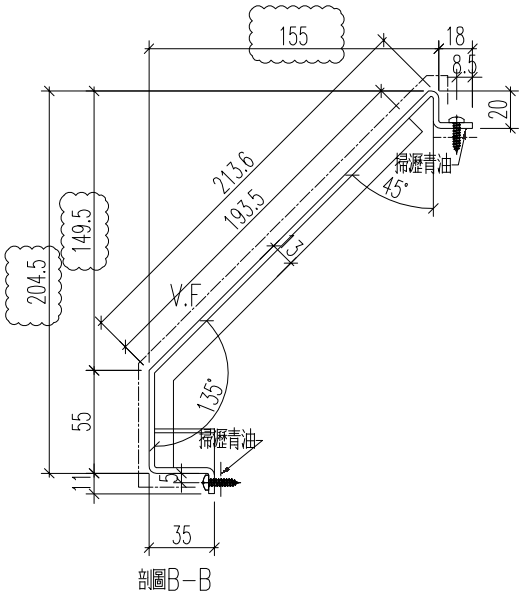

编号	数量	长度L	长度L2		N		A	分格
857-GB1-BP3	1	597.5	393	300	x	1	46.5	400
857-GB1-BP14	1	397.5	193				96.5	200
857-GB2-BP11	1	397.5	193				96.5	200
857-GB2-BP23	1	997.5	793	300	x	2	96.5	800
857-GB2-BP29	1	1172.5	968	300	x	3	34	975
857-GB2-BP32	1	697.5	493	300	x	1	96.5	500
857-GB3-BP4	1	747.5	543	300	x	1	121.5	550
857-GB3-BP24	1	397.5	193				96.5	200
857-GB3-BP40	1	347.5	143				71.5	150
857-GB4-BP13	1	397.5	193				96.5	200
857-GB4-BP22	1	397.5	193				96.5	200
857-GB4-BP30	1	397.5	193				96.5	200
857-GB5-BP6	1	552.5	348	250	x	1	49	355
857-GB6-BP2	1	397.5	193				96.5	200
857-GB6-BP11	1	1697.5	1493	300	x	4	146.5	1500
857-GB7-BP9	1	397.5	193				96.5	200
857-GB8-BP13	1	397.5	193				96.5	200
857-GB9-BP2	1	697.5	493	300	x	1	96.5	500
857-GB9-BP15	1	1122.5	918	300	x	2	159	925

			修改	A	857-GB1-BP3
			日期	2.23	
制圖	黃漢珮	2022.12.2	圖號		
復核	王禮秋	2022.12.2			
批准					
名稱	鋁板加工圖				
材料	3mm鍍鋅				
顏色	深灰色(AL2)				

美特鋁質 有限公司
MIDI Aluminium Fabricator Ltd.

工程號	J857
地盤	幣德6552


EG-DWG3


EG－DWG3

美特鋁質 有限公司
MIDI Aluminium Fabricator Ltd.

工程號	J857	地盤	啓鴻6552

編号	数量	长度L	长度L2		N	A	分格
857-GB2-BP26	1	1758	1349	300	x 4	74.5	1275
857-GB3-BP14	1	1778	1369	300	x 4	84.5	1295
857-GB3-BP39	1	1758	1349	300	x 4	74.5	1275
857-GB2-BP28	1	1778	1369	300	x 4	84.5	1295

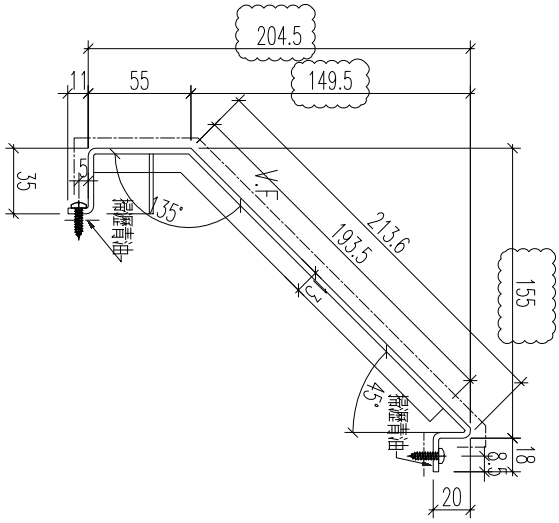

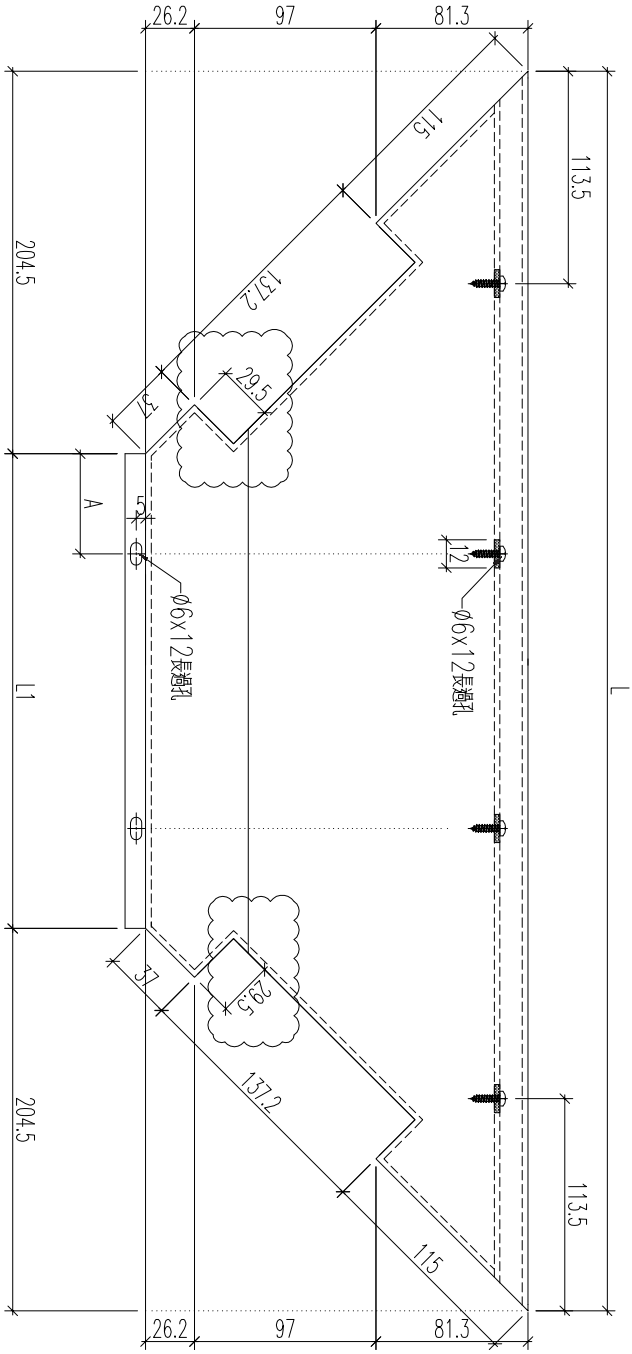


名稱	鋁板加工圖	制圖	黃漢卿	2022.12.2	修改	A		
材料	3mm厚鋁板	復核	王禮秋	2022.12.2	日期	2.23		
顏色	深灰色(AL2)	批准			圖號	857-GB2-BP26		


EG－DWG3


美特鋁質 有限公司
MIDI Aluminium Fabricator Ltd.

工程號	J857	地盤	啓鴻6552

编号	数量	长度L	长度L2		N	A	分格
857-GB2-BP24	1	862	453	300	x	1	950
857-GB3-BP41	1	862	453	300	x	1	76.5	950

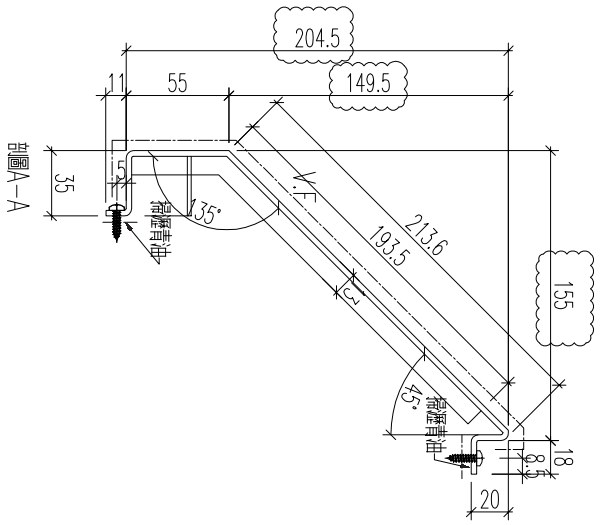

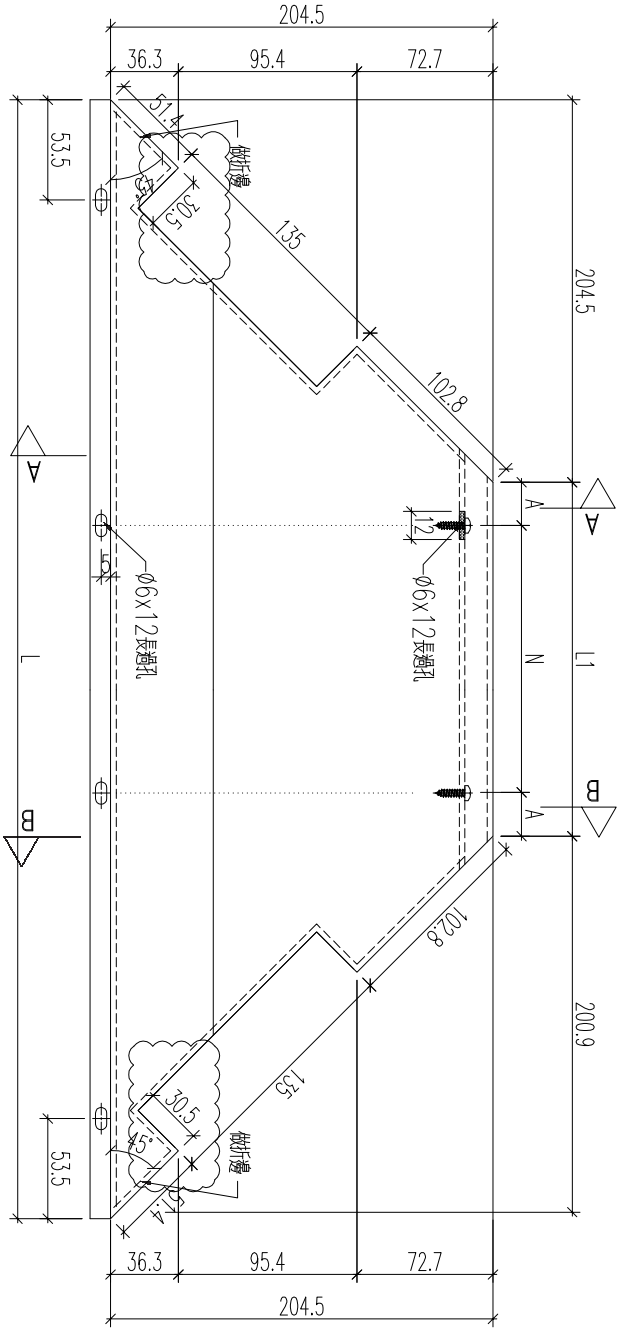

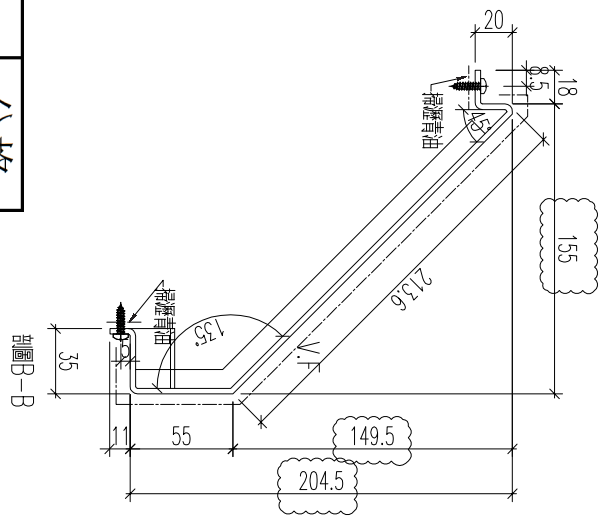


名稱	鋁板加工圖	制圖	黃漢卿	2022.12.2	修改	A		
材料	3mm鋁板	復核	王禮秋	2022.12.2	日期	2.23		
顏色	深灰色(AL2)	批准			圖號	857－GB2－BP24		


EG－DWG3


美特鋁質 有限公司
MIDI Aluminium Fabricator Ltd.

工程號	J857	地盤	啓鴻6552

编号	数量	长度L	长度L2		N	A	分格
857-GB1-BP30/1	1	1196.5	992	300	x	3	46	1510
857-GB2-BP1	1	1461.5	1257	300	x	4	28.5	1429
857-GB4-BP9/1	1	546.5	342	200	x	1	71	1535

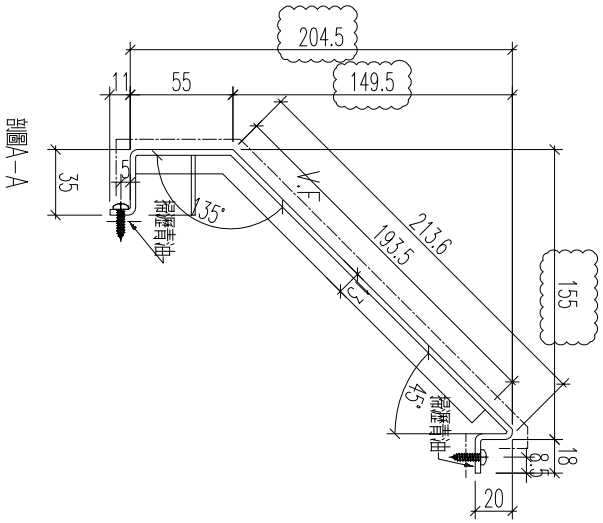

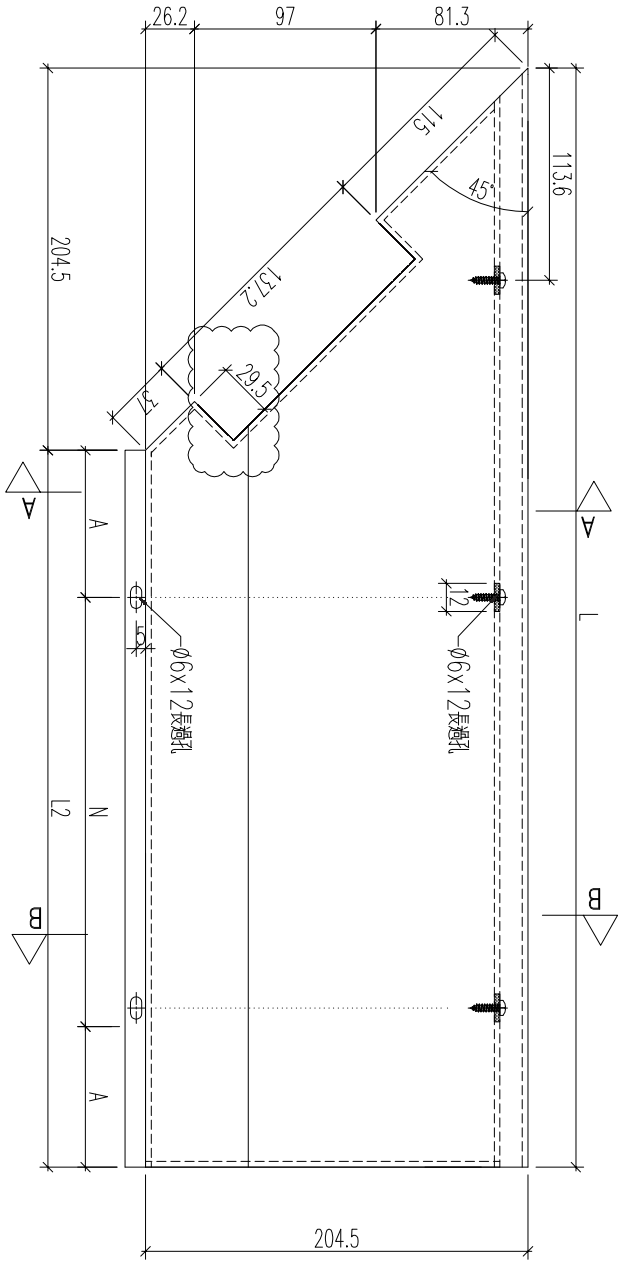

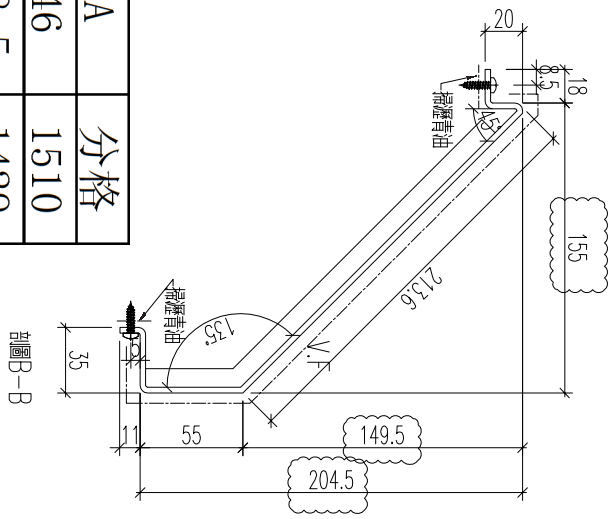



名稱	鋁板加工圖	制圖	黃漢卿	2022.12.2	修改	A		
材料	3mm厚鋁板	復核	王禮秋	2022.12.2	日期	2.23		
顏色	深灰色(AL2)	批准			圖號	857－GB1－BP30/1		


EG－DWG3

美特鋁質 有限公司
MIDI Aluminium Fabricator Ltd.

工程號	J857	地盤	啓鴻6552

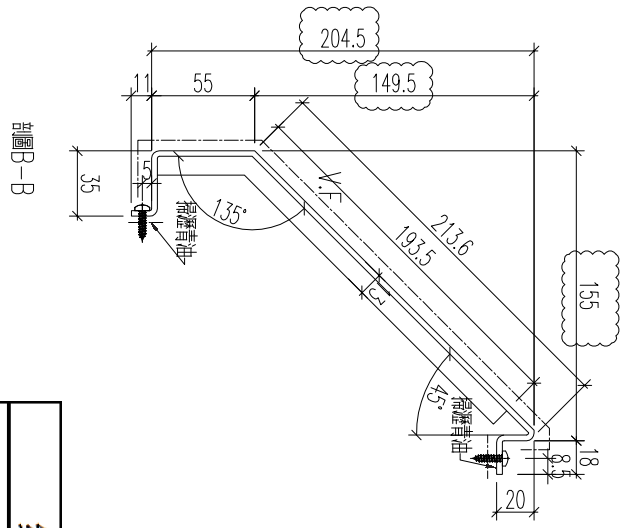

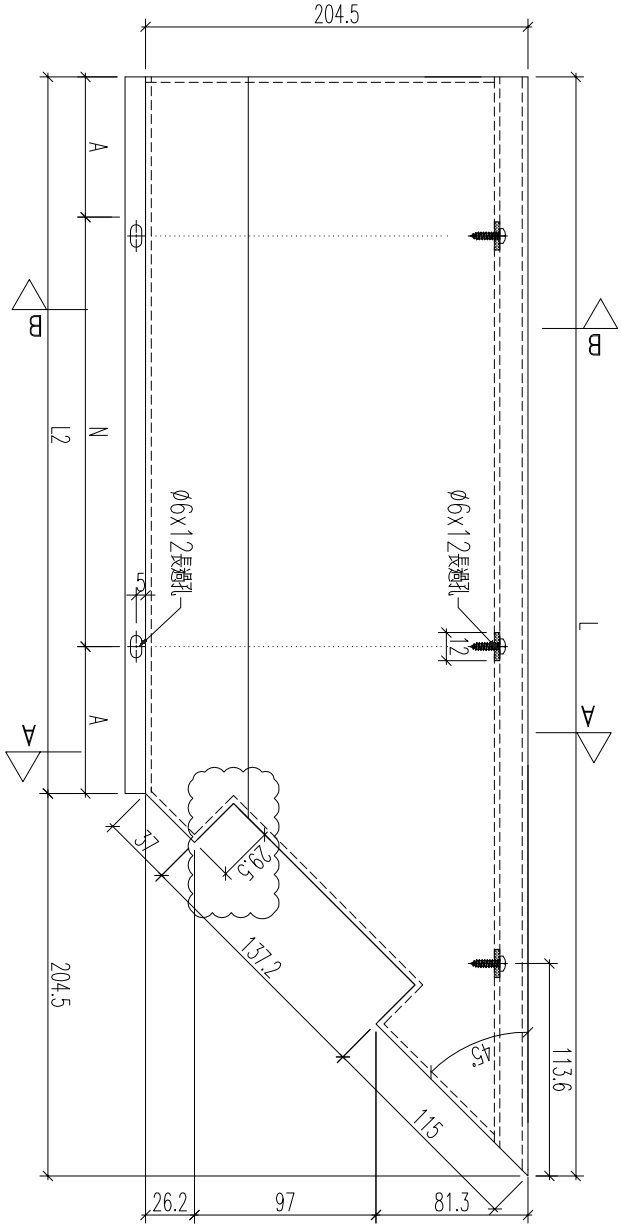

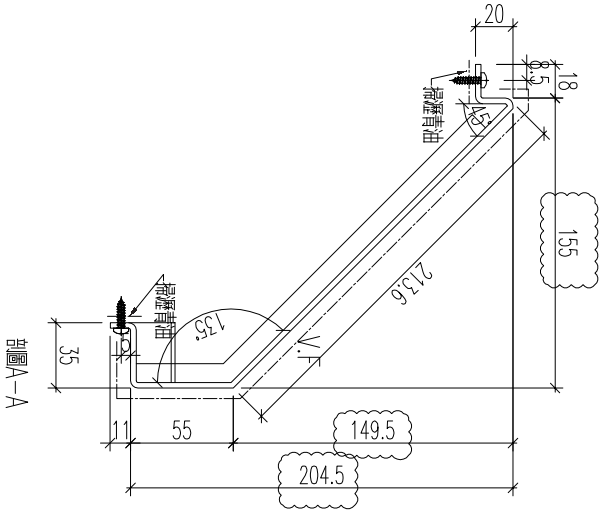

编号	数量	长度L	长度L2	N	A	分格
857-GB1-BP30/2	1	546.5	342	200 x 1	71	1510
857-GB3-BP38	1	1461.5	1257	300 x 4	28.5	1429
857-GB4-BP9/2	1	1221.5	1017	300 x 3	58.5	1535


名稱	鋁板加工圖	制圖	黃漢卿	2022.12.2	修改	A		
材料	3mm厚鋁板	復核	王禮秋	2022.12.2	日期	2.23		
顏色	深灰色(AL2)	批准			圖號	857-GB1-BP30/2		


EG－DWG3

美特鋁質 有限公司
MIDI Aluminium Fabricator Ltd.

工程號	J857	地盤	啓鴻6552

编号	数量	长度L	长度L2	N	A	分格
857-GB2-BP2	1	1373.5		300 x 4	86.75	1429
857-GB2-BP34/2	1	761.5		300 x 2	80.75	1592
857-GB3-BP8/2	1	576.5		300 x 1	138.25	1592

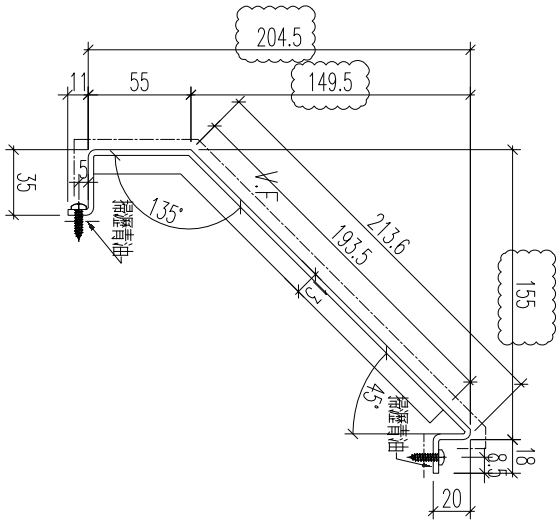

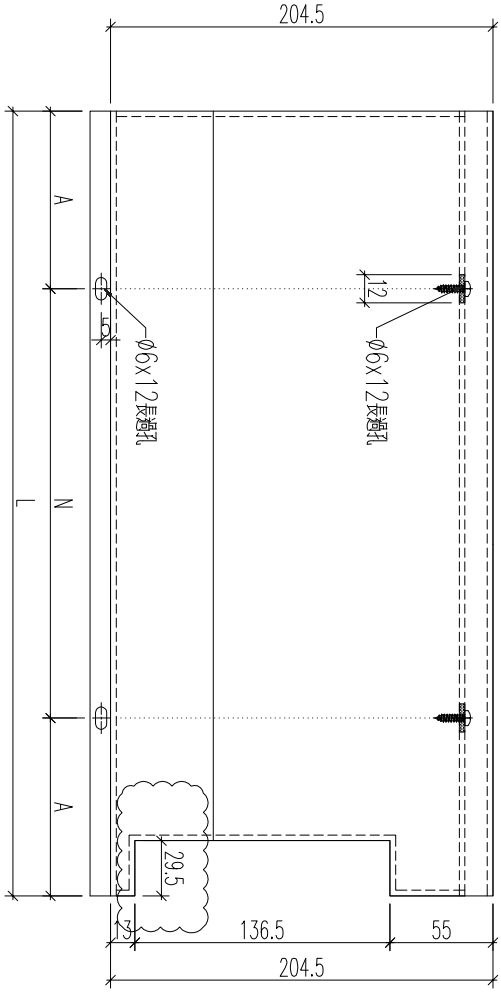


名稱	鋁板加工圖	制圖	黃漢卿	2022.12.2	修改	A		
材料	3mm鋁板	復核	王禮秋	2022.12.2	日期	2.23		
顏色	深灰色(AL2)	批准			圖號	857-GB2-BP2		


EG－DWG3

美特鋁質 有限公司
MIDI Aluminium Fabricator Ltd.

工程號	J857	地盤	啓鴻6552

编号	数量	长度L	长度L2	N	A	分格
857-GB2-BP34/1	1	575.5		300 x 1	137.75	1592
857-GB3-BP8/1	1	761.5		300 x 2	80.75	1592
857-GB3-BP37	1	1373.5		300 x 4	86.75	1429

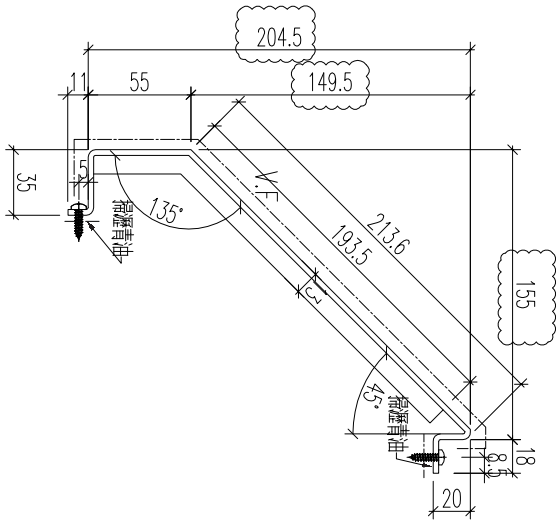

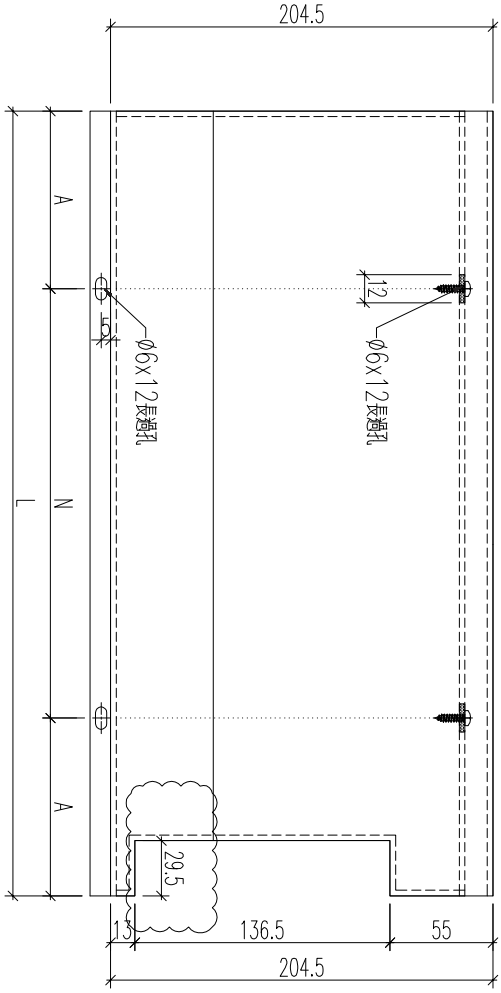


名稱	鋁板加工圖	制圖	黃漢卿	2022.12.2	修改	A		
材料	3mm鋁板	復核	王禮秋	2022.12.2	日期	2.23		
顏色	深灰色(AL2)	批准			圖號	857-GB2-BP34/1		


EG—DWG3


美特鋁質 有限公司
MIDI Aluminium Fabricator Ltd.

工程號	J857	地盤	啓鴻6552

编号	数量	长度L	长度L2	N	A	分格
857-GB6-BP16	1	1744	1539.5	275 x 5	82.25	1505
857-GB8-BP4	1	1769	1564.5	300 x 5	32.25	1530
857-GB9-BP12	1	1494	1289.5	300 x 4	44.75	1255

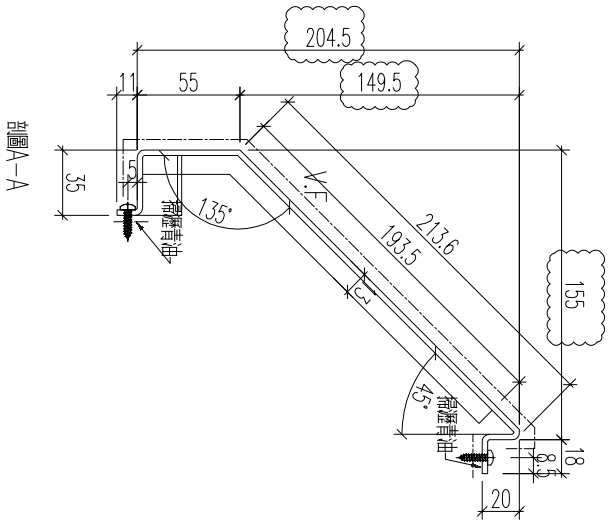

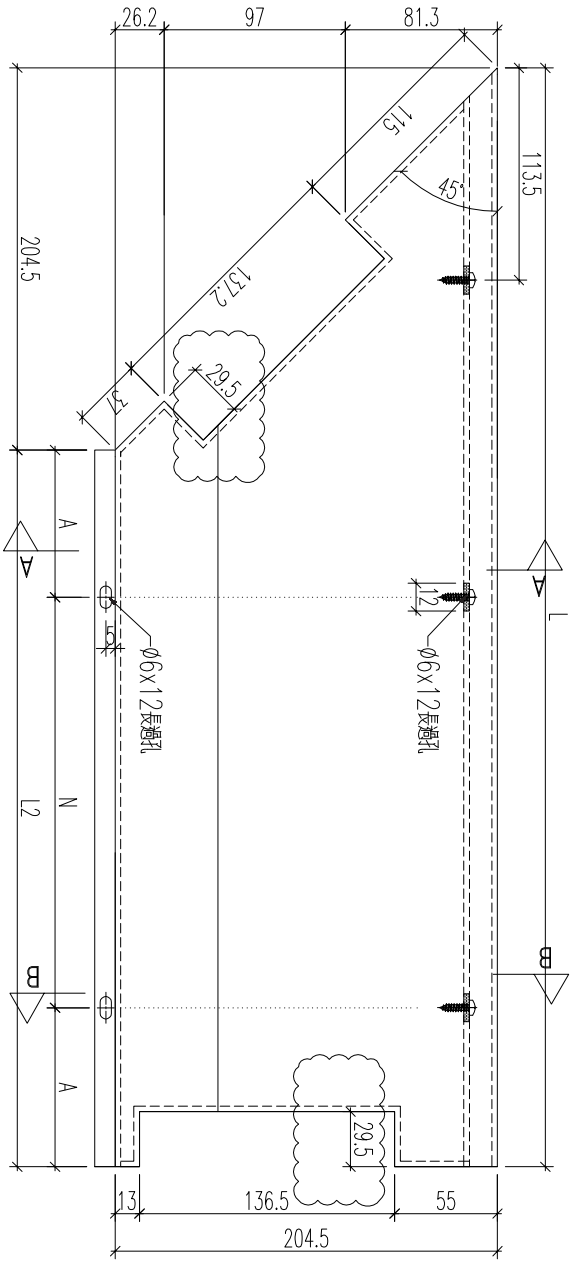

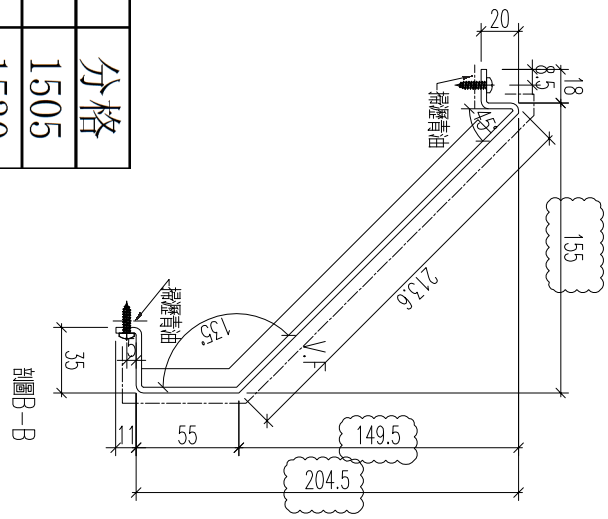


名稱	鋁板加工圖	制圖	黃漢卿	2022.12.2	修改	A		
材料	3mm厚鋁板	復核	王禮秋	2022.12.2	日期	2.23		
顏色	深灰色(AL2)	批准			圖號	857-GB6-BP16		


EG－DWG3


美特鋁質 有限公司
MIDI Aluminium Fabricator Ltd.

工程號	J857	地盤	啓鴻6552

編号	数量	长度L	长度L2	N	A	分格
857-GB5-BP9	1	1802	1597.5	300 x 5	48.75	1563
857-GB7-BP3	1	1744	1539.5	275 x 5	82.25	1505
857-GB8-BP6	1	1769	1564.5	300 x 5	32.25	1530

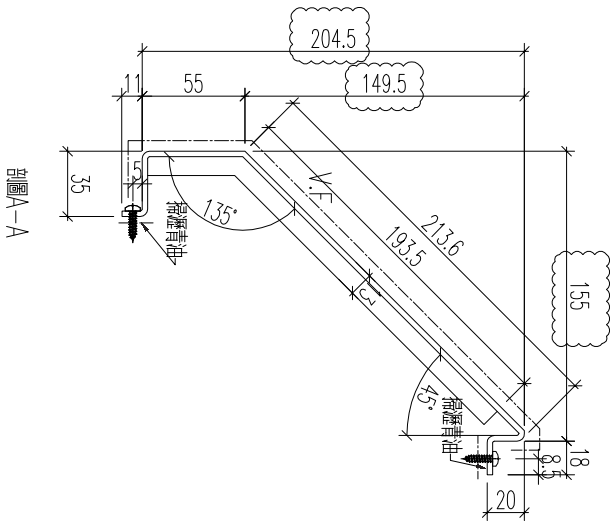

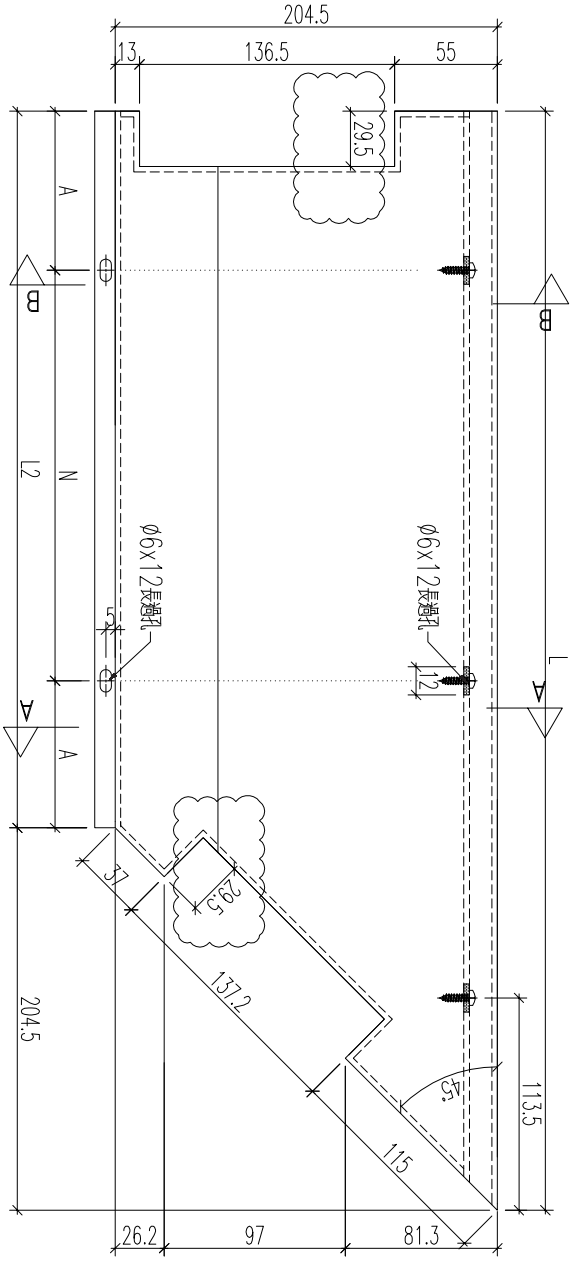

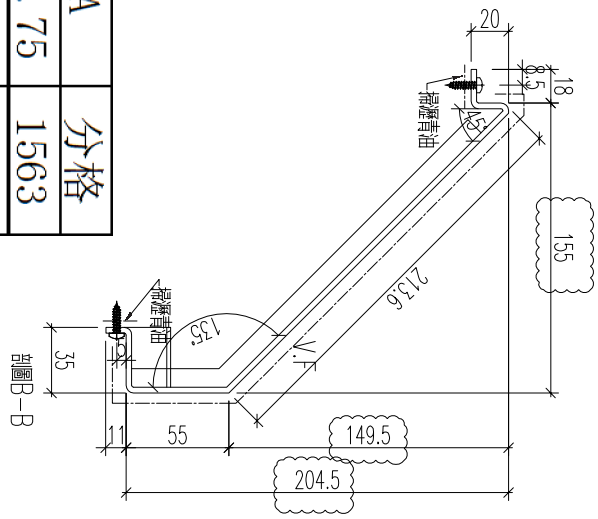



名稱	鋁板加工圖	制圖	黃漢卿	2022.12.2	修改	A		
材料	3mm厚鋁板	復核	王禮秋	2022.12.2	日期	2.23		
顏色	深灰色(AL2)	批准			圖號	857-GB5-BP9		


EG－DWG3

美特鋁質 有限公司
MIDI Aluminium Fabricator Ltd.

工程號	J857	地盤	啓鴻6552

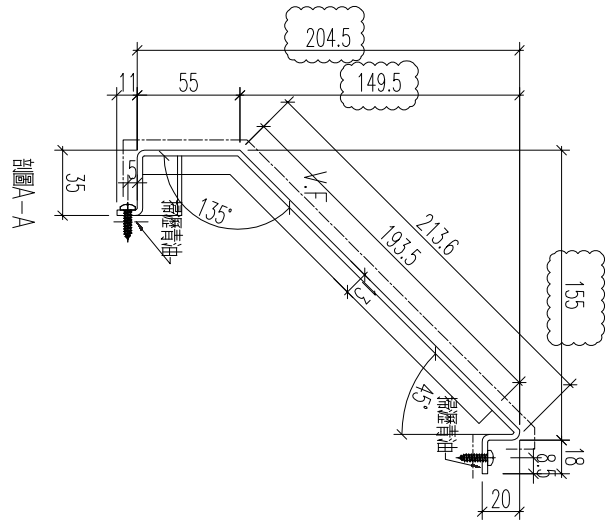

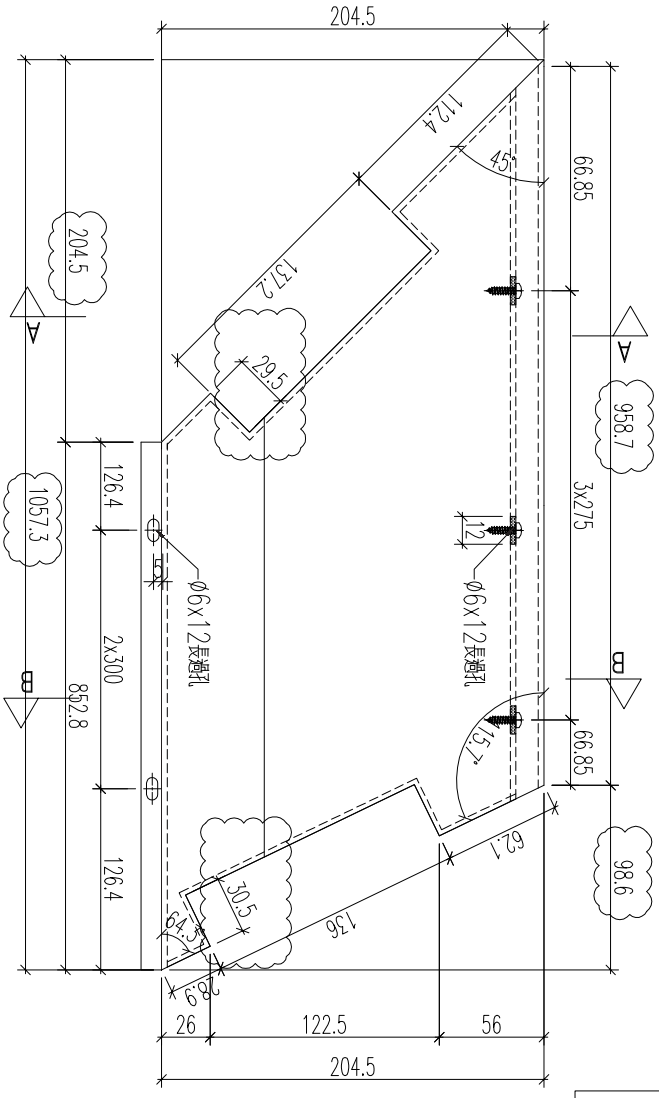

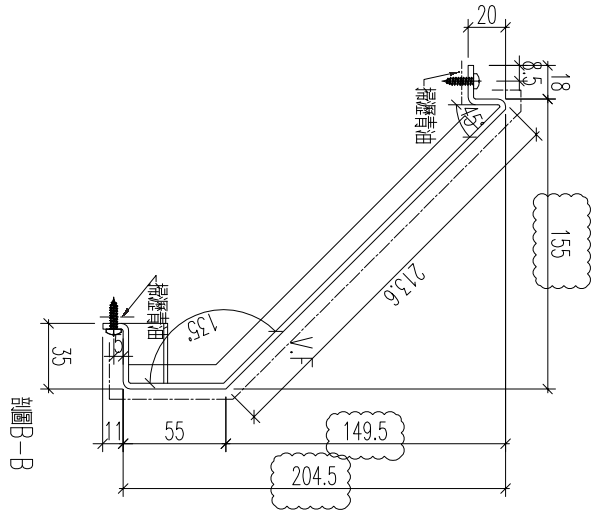


加工數量：1支


名稱	鋁板加工圖	制圖	黃漢卿	2022.12.2	修改	A		
材料	3mm厚鋁板	復核	王禮秋	2022.12.2	日期	2.23		
顏色	深灰色(AL2)	批准			圖號	857－GB4－BP32		


EG－DWG3

美特鋁質 有限公司
MIDI Aluminium Fabricator Ltd.

工程號	J857	地盤	啓鴻6552

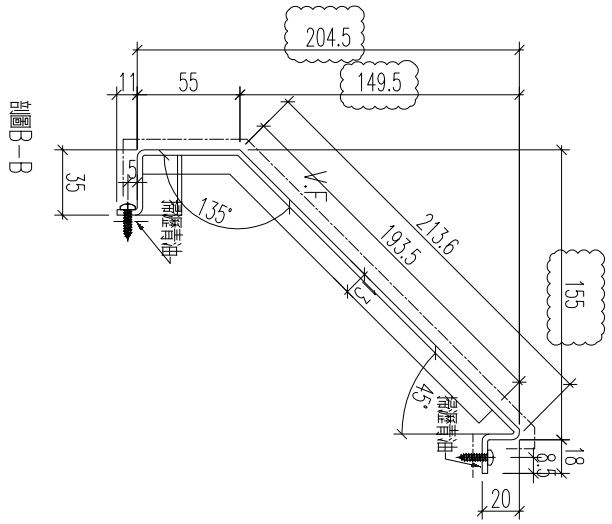

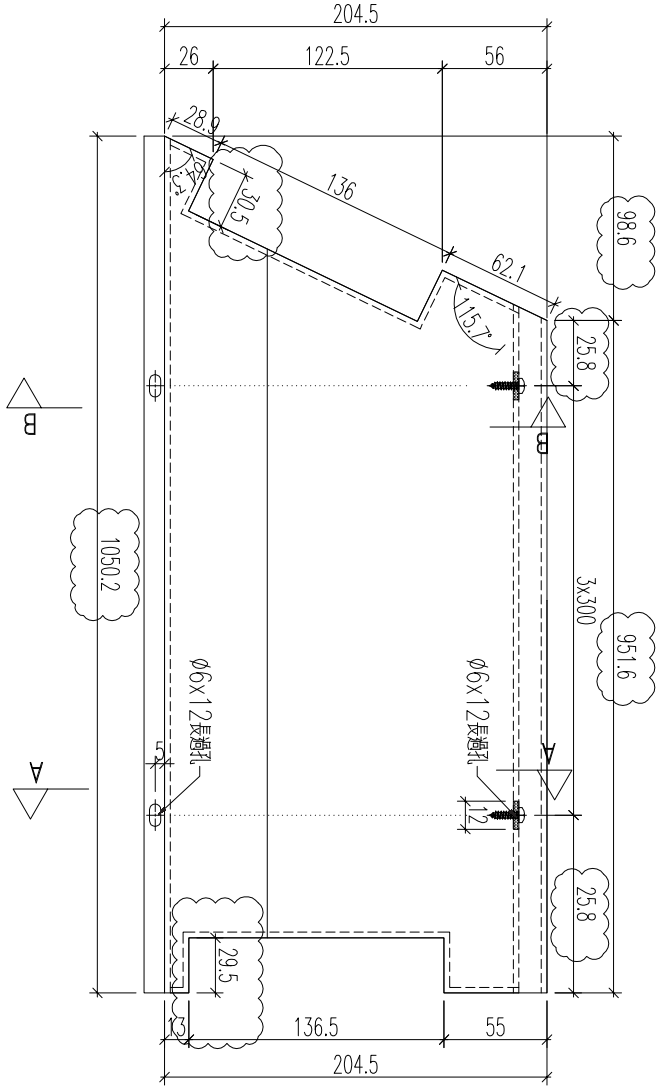

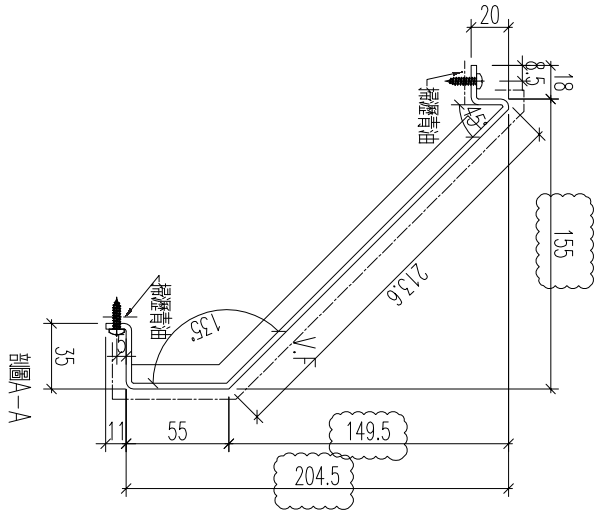


加工數量：1支


名稱	鋁板加工圖	制圖	黃漢卿	2022.12.2	修改	A		
材料	3mm厚鋁板	復核	王禮秋	2022.12.2	日期	2.23		
顏色	深灰色(AL2)	批准			圖號	857－GB4－BP33		

EG－DWG3

美特鋁質 有限公司
MIDI Aluminium Fabricator Ltd.

工程號	J857	地盤	啓鴻6552

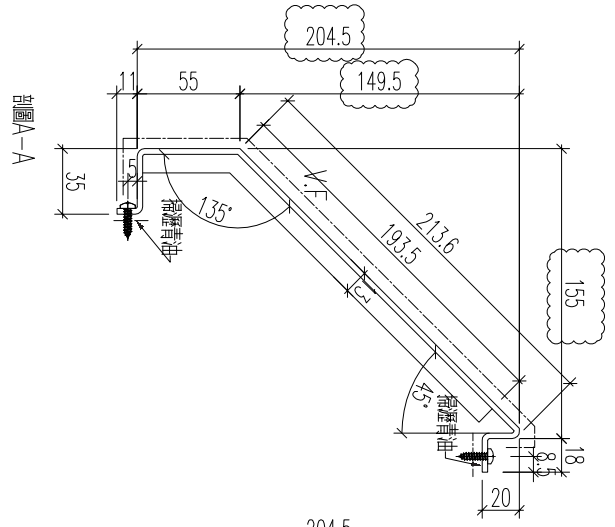

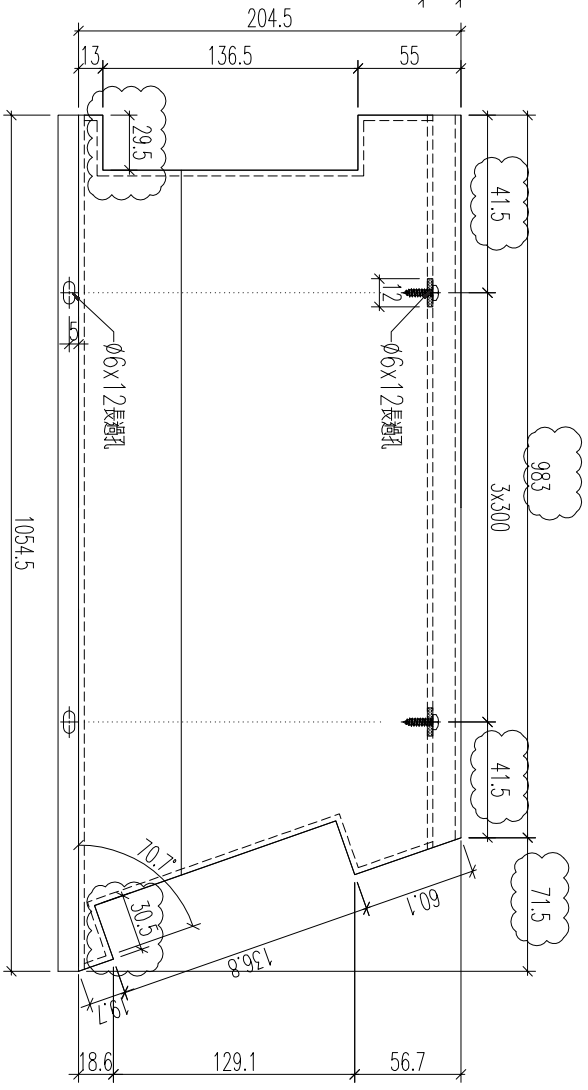


加工數量：1支


名稱	鋁板加工圖	制圖	黃漢卿	2022.12.2	修改	A		
材料	3mm厚鋁板	復核	王禮秋	2022.12.2	日期	2.23		
顏色	深灰色(AL2)	批准			圖號	857－GB4－BP34		

EG－DWG3

美特鋁質 有限公司
MIDI Aluminium Fabricator Ltd.

工程號	J857	地盤	啓鴻6552

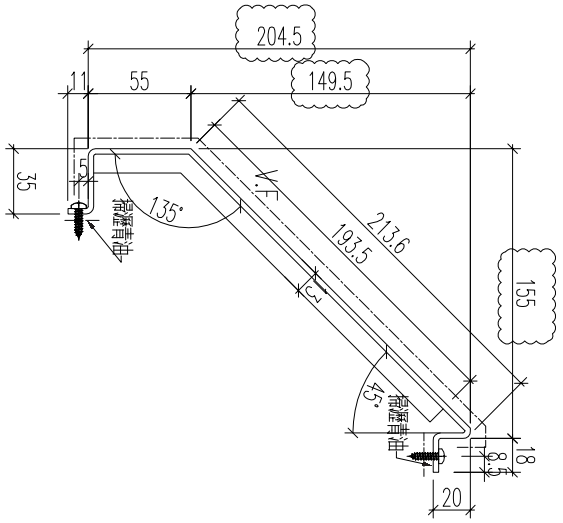

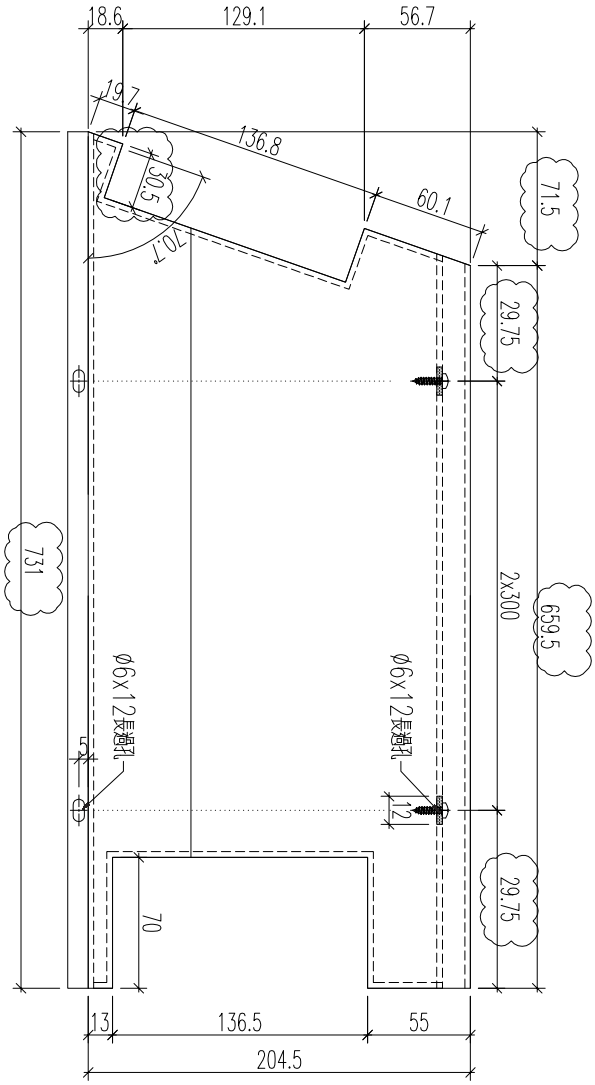


加工數量：1支


名稱	鋁板加工圖	制圖	黃漢卿	2022.12.2	修改	A		
材料	3mm厚鋁板	復核	王禮秋	2022.12.2	日期	2.23		
顏色	深灰色(AL2)	批准			圖號	857－GB4－BP35		

EG－DWG3

美特鋁質 有限公司
MIDI Aluminium Fabricator Ltd.

工程號	J857	地盤	啓鴻6552

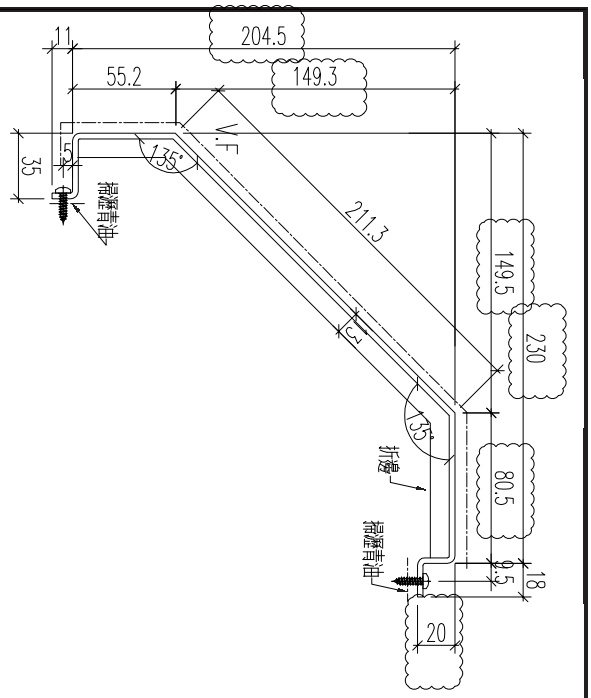

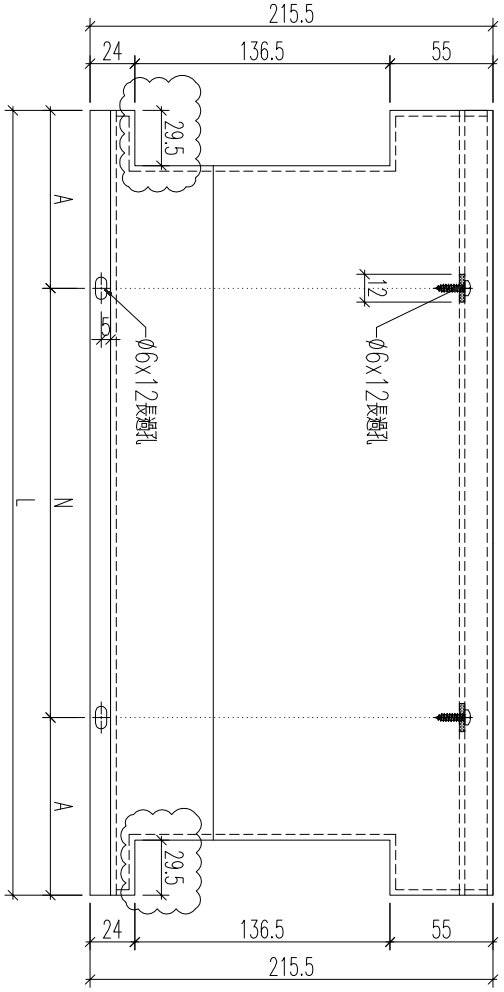


编号	数量	长度L	长度L2	N	A	分格
857-GB5-BP20	1	1600		300 x 5	50	1605
857-GB5-BP24	1	1345		300 x 4	72.5	1350
857-GB5-BP28	1	1512		275 x 5	68.5	1517
857-GB6-BP24	2	1495		275 x 5	60	1500
857-GB7-BP15	1	1495		275 x 5	60	1500
857-GB7-BP15a	1	1495		275 x 5	60	1500
857-GB8-BP16	1	1495		275 x 5	60	1500
857-GB8-BP16a	1	1490		275 x 5	57.5	1500
857-GB8-BP16b	3	1495		275 x 5	60	1500
857-GB9-BP22	1	1504		275 x 5	64.5	1509
857-GB9-BP26	4	1495		275 x 5	60	1500


名稱	鋁板加工圖	制圖	黃漢卿	2022.12.2	修改	A		
材料	3mm鋁板	復核	王禮秋	2022.12.2	日期	2.23		
顏色	銅色(AL1)	批准			圖號	857-GB5-BP20		

EG—DWG3

美特鋁質 有限公司
MIDI Aluminium Fabricator Ltd.

工程號	J857	地盤	啓鴻6552

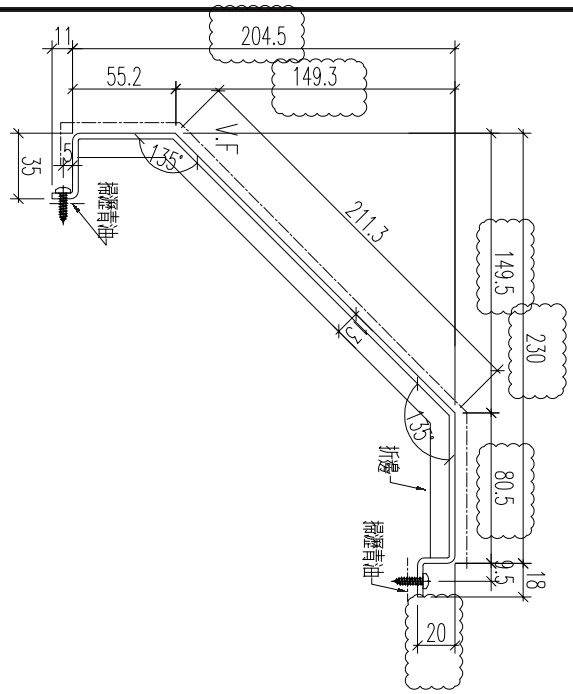

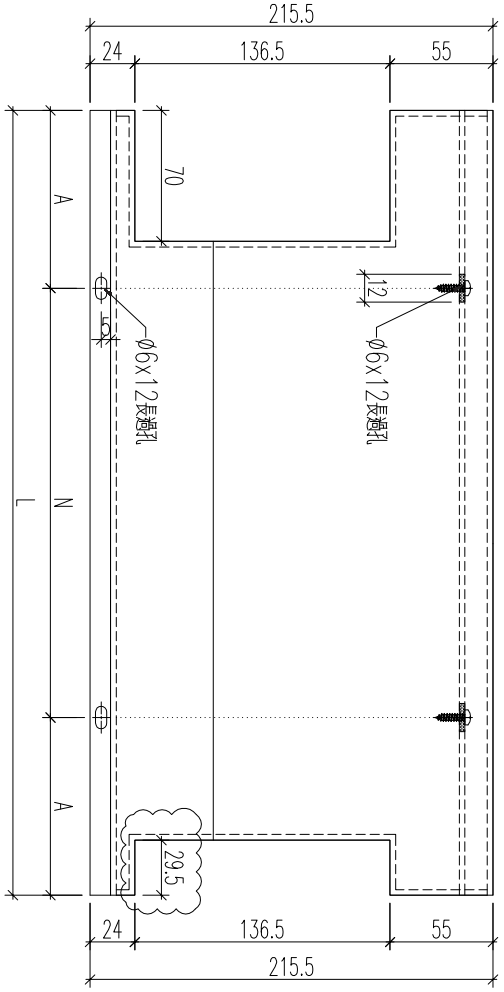


编号	数量	长度L	长度L2	N	A	分格
857-GB5-BP14	1	1130.5		300 x 3	115.25	1133
857-GB6-BP18	1	1019.5		300 x 3	59.75	1022
857-GB8-BP15	1	1405.5		300 x 4	102.75	1408
857-GB9-BP21	1	1506.5		275 x 5	65.75	1509
857-GB12-BP8	1	1412.5		300 x 4	106.25	1415


名稱	鋁板加工圖	制圖	黃漢卿	2022.12.2	修改	A		
材料	3mm厚鋁板	復核	王禮秋	2022.12.2	日期	2.23		
顏色	銅色(AL1)	批准			圖號	857-GB5-BP14		

EG－DWG3

美特鋁質 有限公司
MIDI Aluminium Fabricator Ltd.

工程號	J857	地盤	啓鴻6552

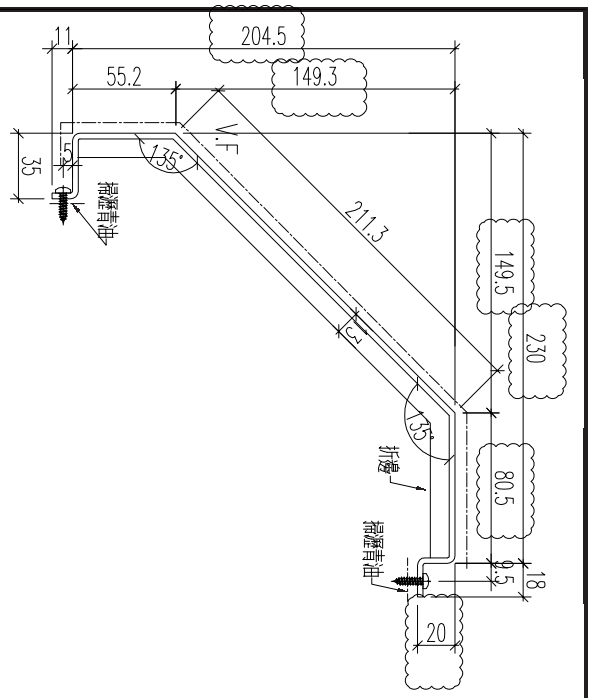

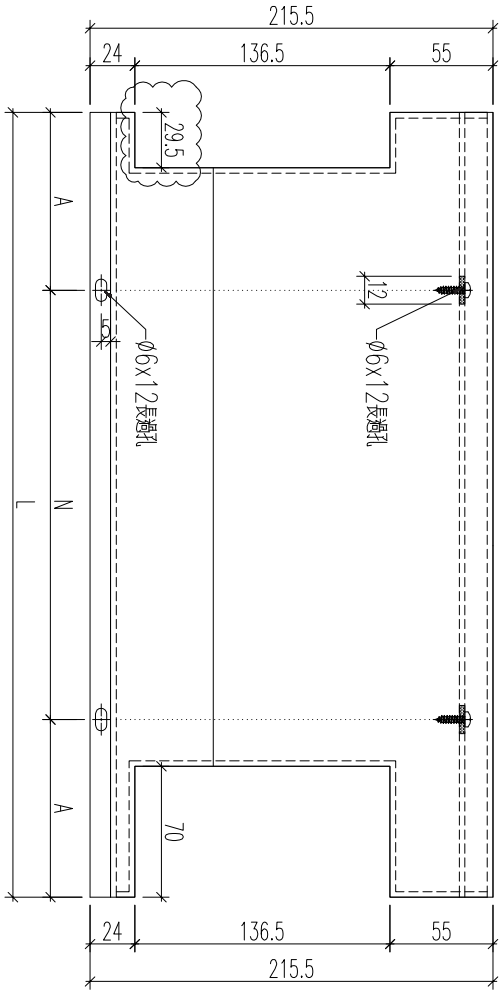

編号	数量	长度L	长度L2	N	A	分格
857-GB5-BP29	1	1514.5		275 x 5	69.75	1517
857-GB7-BP16	1	1405.5		300 x 4	102.75	1408
857-GB8-BP22	1	1330.5		300 x 4	65.25	1333
857-GB9-BP34	1	945.5		300 x 3	22.75	948
857-GB12-BP21	1	1530.5		300 x 5	15.25	1533
857-GB12-BP3	1	1097.5		300 x 3	98.75	1100


名稱	鋁板加工圖	制圖	黃漢卿	2022.12.2	修改	A		
材料	3mm厚鋁板	復核	王禮秋	2022.12.2	日期	2.23		
顏色	銅色(AL1)	批准			圖號	857-GB5-BP29		


EG—DWG3


美特鋁質 有限公司
MIDI Aluminium Fabricator Ltd.

工程號	J857	地盤	啓鴻6552

编号	数量	长度L	长度L2		N	A	分格
857-GB5-BP19	1	1558.5	1354	300	x	4	77	1605
857-GB5-BP16	1	1216.5	1012	300	x	3	56	1263
857-GB6-BP23	1	1360.5	1156	300	x	3	128	1407
857-GB8-BP21	1	1286.5	1082	300	x	3	91	1333
857-GB9-BP25	1	1323.5	1119	300	x	3	109.5	1370
857-GB9-BP31	1	1461.5	1257	300	x	4	28.5	1508
857-GB9-BP33	1	901.5	697	300	x	2	48.5	948
857-GB12-BP20	1	1486.5	1282	300	x	4	41	1533
857-GB12-BP2	1	1053.5	849	300	x	2	124.5	1100
857-GB8-BP16a	1	1335.5	1131	275	x	4	15.5	1382

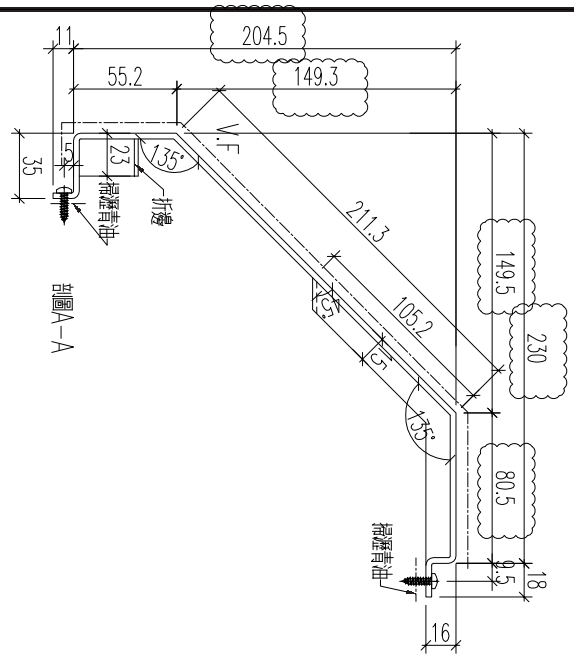

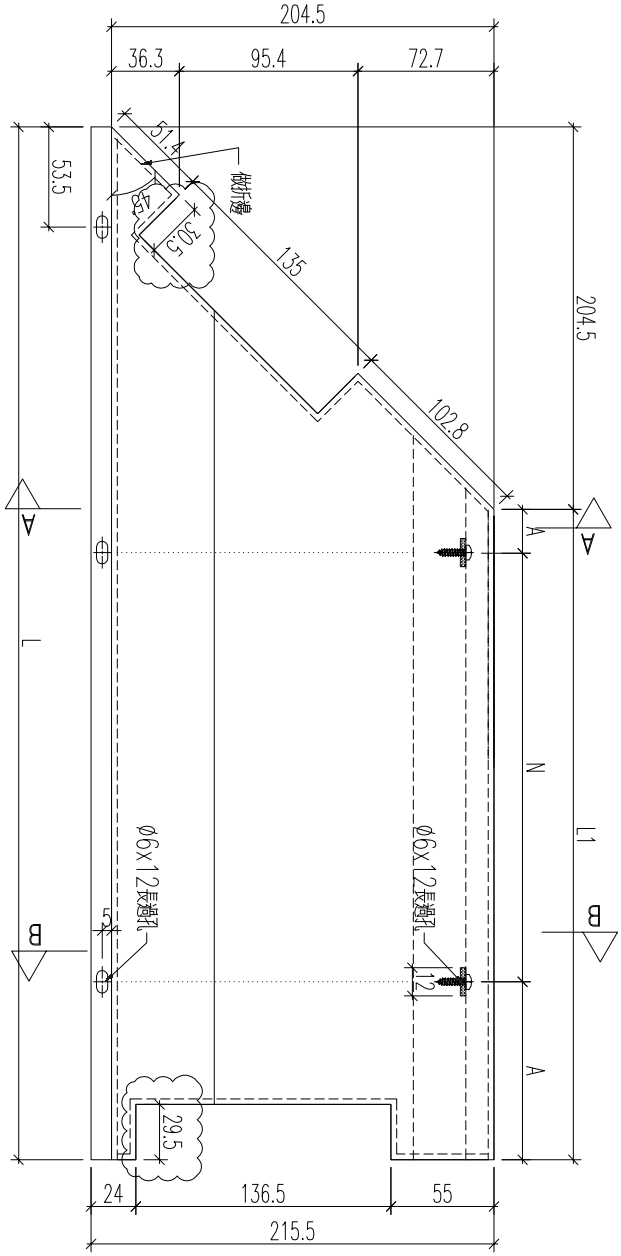

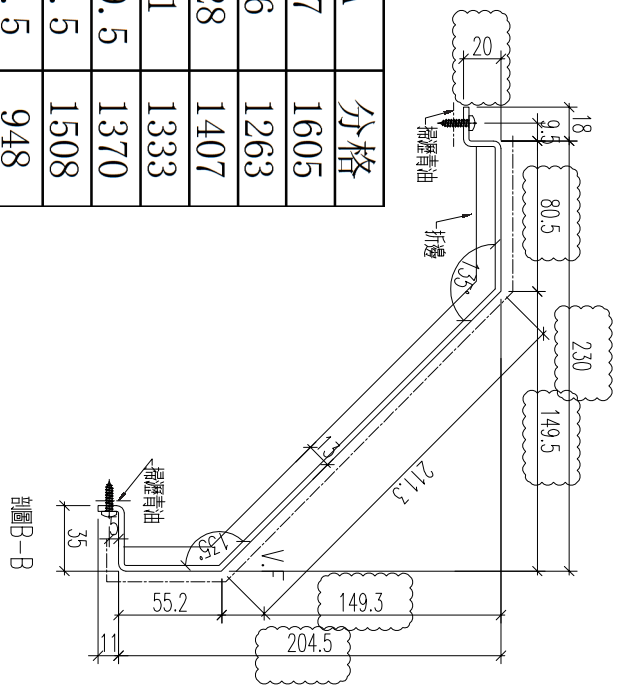


名稱	鋁板加工圖	制圖	黃漢卿	2022.12.2	修改	A		
材料	3mm厚鋁板	復核	王禮秋	2022.12.2	日期	2.23		
顏色	銅色(AL1)	批准			圖號	857-GB5-BP19		


EG－DWG3


美特鋁質 有限公司
MIDI Aluminium Fabricator Ltd.

工程號	J857	地盤	啓鴻6552

编号	数量	长度L	长度L2	N	A	分格
857-GB5-BP15	1	1086.5	882	275 x 3	28.5	1133
857-GB5-BP21	1	1558.5	1354	300 x 4	77	1605
857-GB5-BP25	1	1303.5	1099	300 x 3	99.5	1350
857-GB6-BP19	1	1286.5	1082	300 x 3	91	1333
857-GB8-BP17	1	1361.5	1157	275 x 4	28.5	1408
857-GB9-BP27	1	1323.5	1119	300 x 3	109.5	1370
857-GB12-BP9	1	1375.5	1171	275 x 4	35.5	1422
857-GB7-BP15g	1	1336.5	1132	275 x 4	16	1383

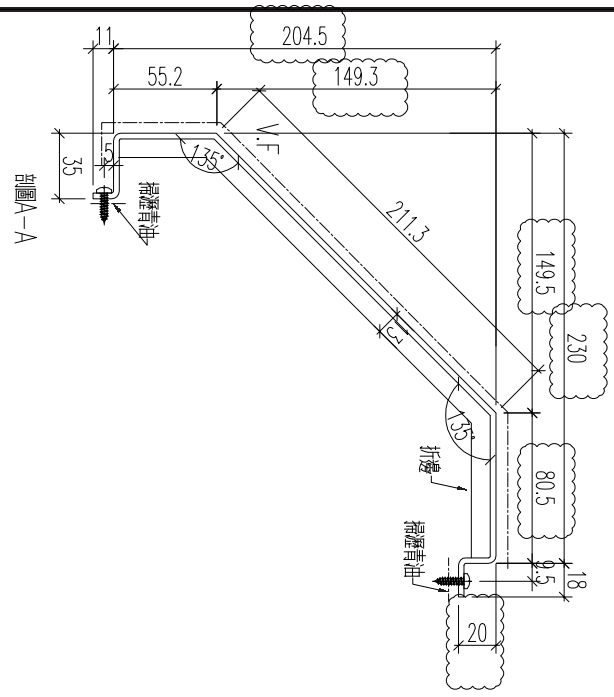

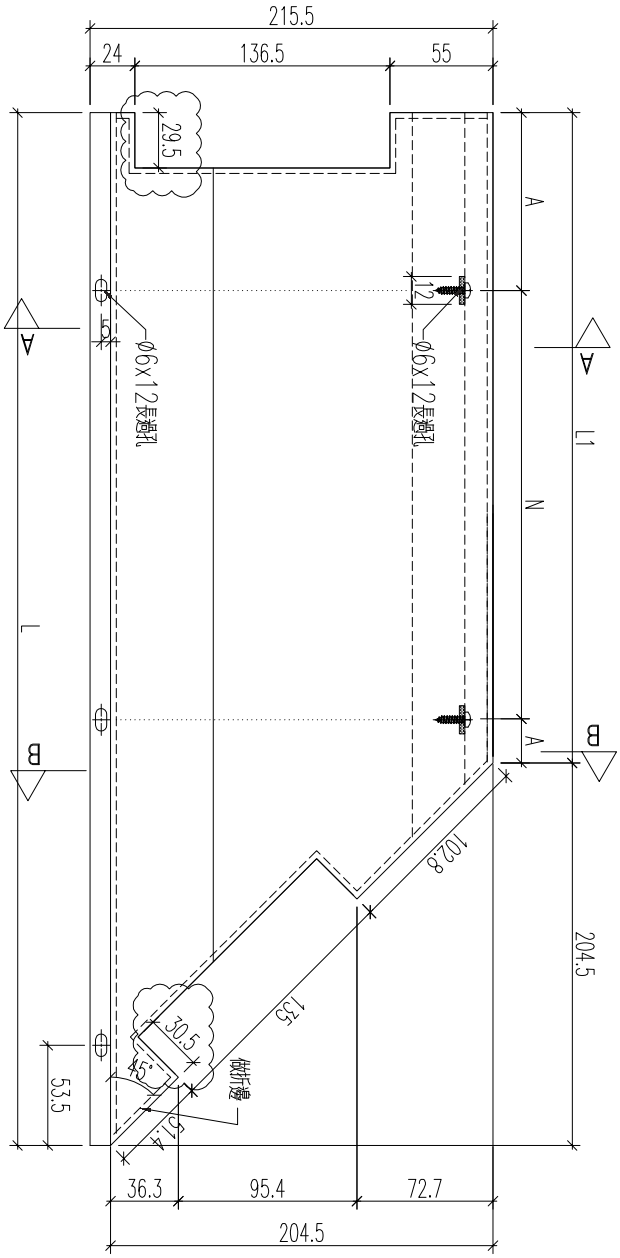

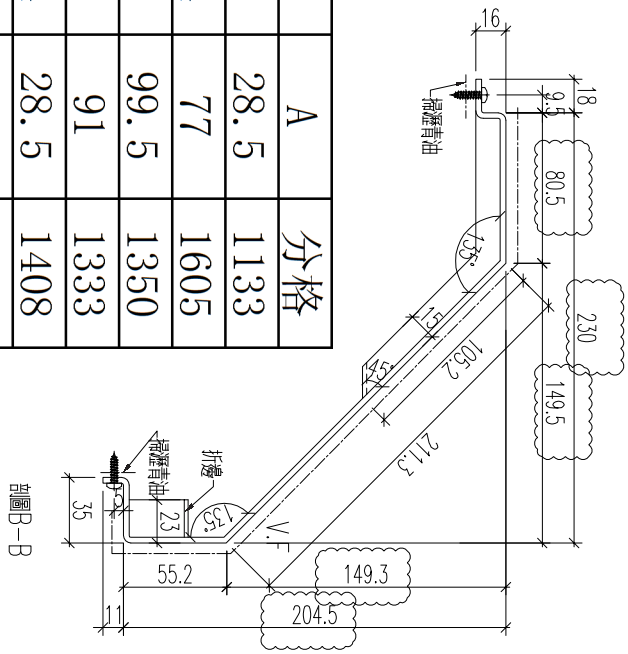


名稱	鋁板加工圖	制圖	黃漢卿	2022.12.2	修改	A		
材料	3mm厚鋁板	復核	王禮秋	2022.12.2	日期	2.23		
顏色	銅色(AL1)	批准			圖號	857－GB5－BP15		

EG－DWG3

美特鋁質 有限公司
MIDI Aluminium Fabricator Ltd.

工程號	J857	地盤	啓鴻6552

编号	数量	长度L	长度L2		N	A	分格
857-GB12-BP13	1	436	231.5	x	1	15.75	480
857-GB12-BP15	1	696	491.5	x	2	45.75	740
857-GB12-BP19	1	1536	1331.5	x	4	65.75	1580
857-GB12-BP22	1	308.5	129			64.5	356
857-GB12-BP26	1	1611	1406.5	x	4	103.25	1655
857-GB12-BP1	1	861	656.5	x	2	53.25	905

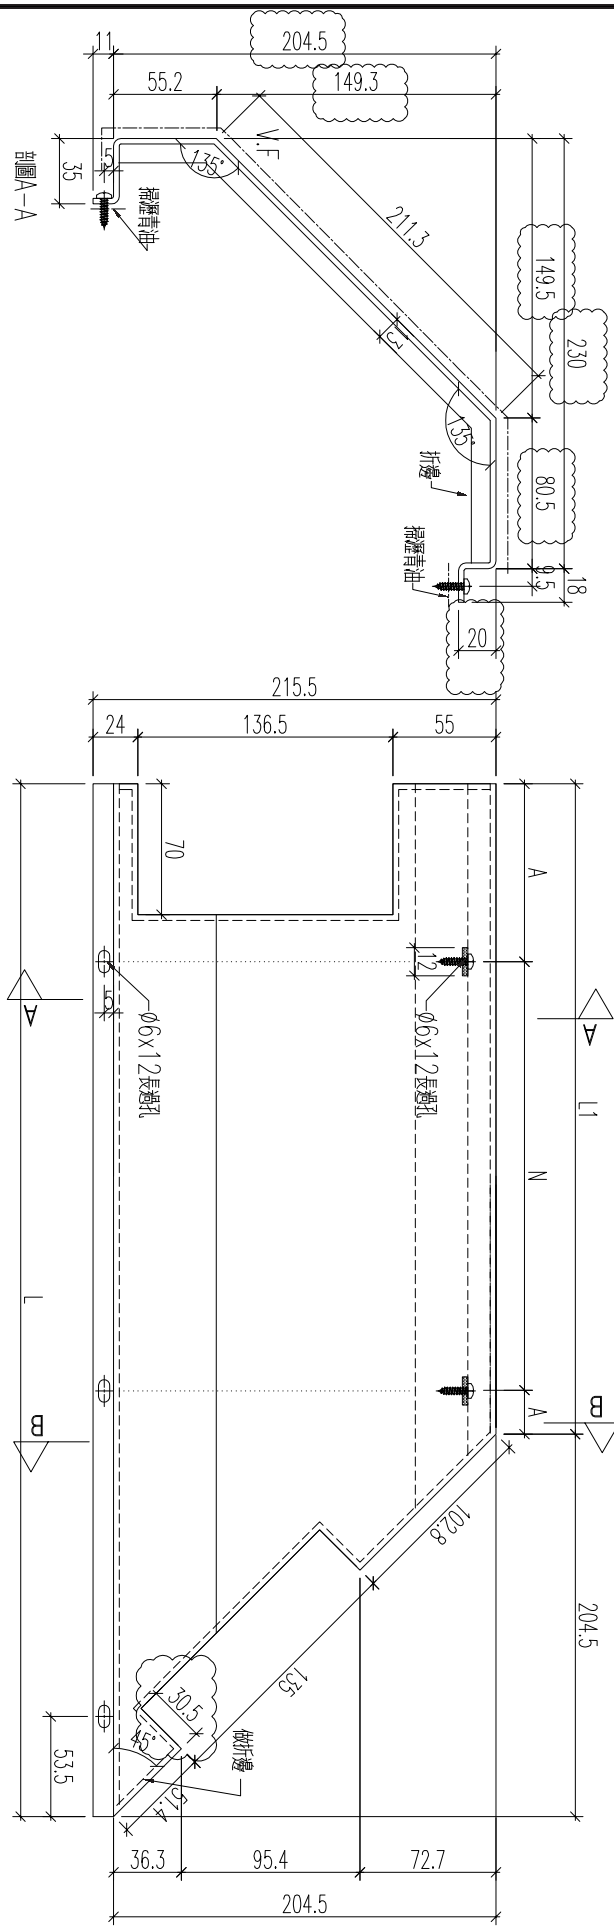


名稱	鋁板加工圖	制圖	黃漢卿	2022.12.2	修改	A		
材料	3mm鋁板	復核	王禮秋	2022.12.2	日期	2.23		
顏色	銅色(AL1)	批准			圖號	857-GB12-BP13		


EG－DWG3


美特鋁質 有限公司
MIDI Aluminium Fabricator Ltd.

工程號	J857	地盤	啓鴻6552

编号	数量	长度L	长度L2	N	A	分格
857-GB12-BP14	1	1641	1436.5	300 x 4	118.25	1685
857-GB12-BP27	1	361	156.5		78.25	405
857-GB12-BP25	1	686	481.5	300 x 1	90.75	730
857-GB12-BP23	1	1122.5	943	275 x 3	59	1175
857-GB12-BP10	1	996	791.5	300 x 2	95.75	1040

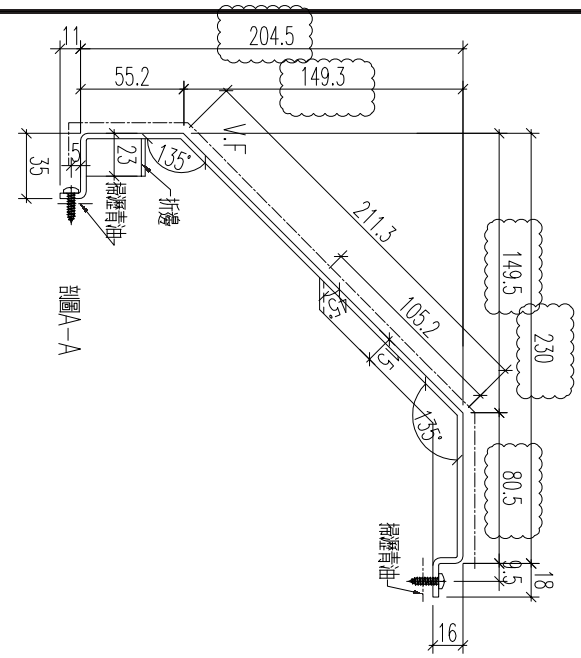

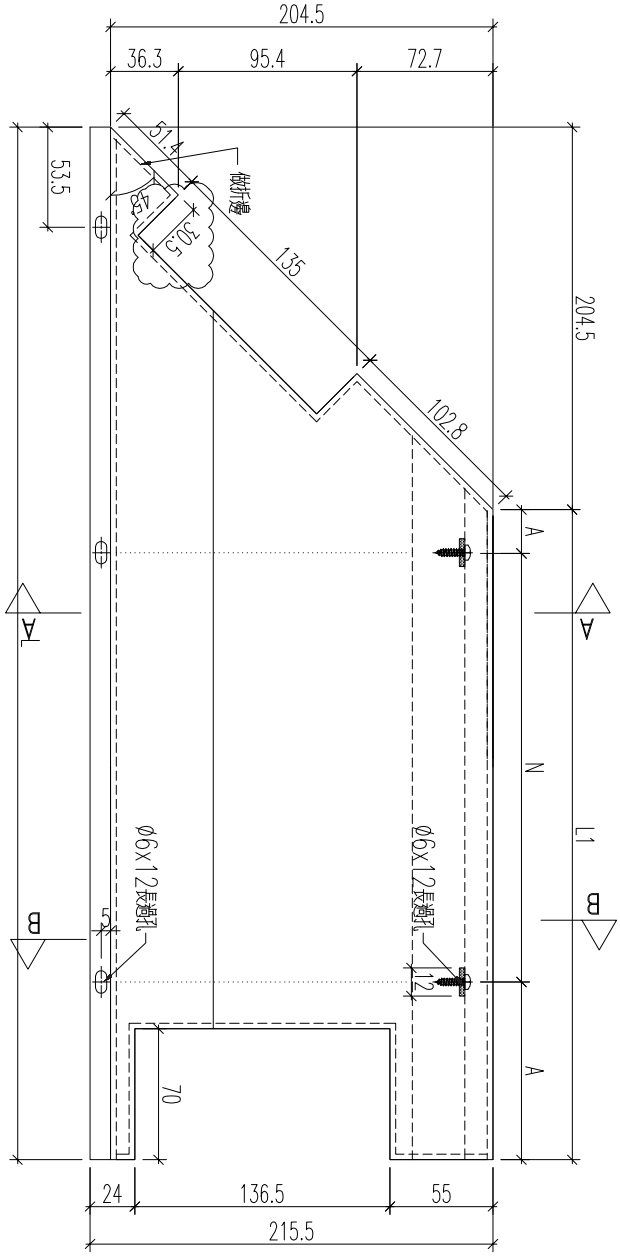

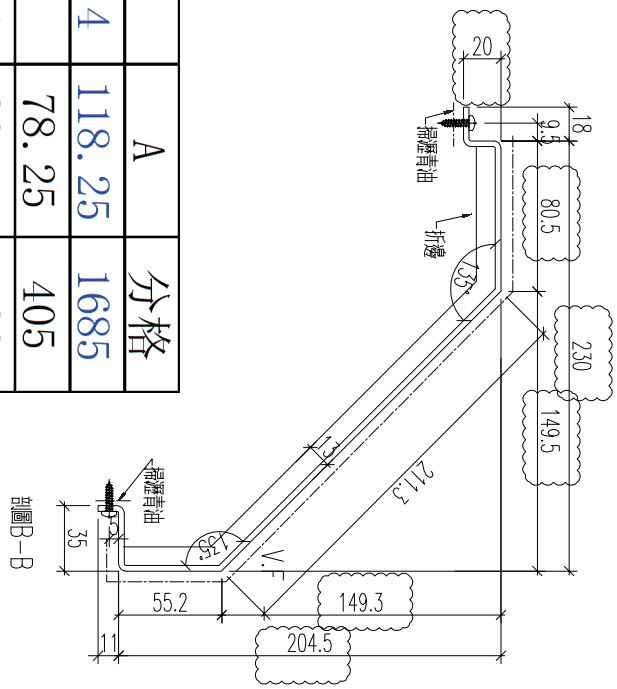


名稱	鋁板加工圖	制圖	黃漢卿	2022.12.2	修改	A		
材料	3mm鋁板	復核	王禮秋	2022.12.2	日期	2.23		
顏色	銅色(AL1)	批准			圖號	857-GB12-BP14		


EG－DWG3


美特鋁質 有限公司
MIDI Aluminium Fabricator Ltd.

工程號	J857	地盤	啓鴻6552

编号	数量	长度L	长度L2	N	A	分格
857-GB5-BP23	1	1589	1384.5	300 x 4	92.25	1350
857-GB5-BP27	1	1756	1551.5	300 x 5	25.75	1517
857-GB6-BP21	1	1169	964.5	300 x 3	32.25	930
857-GB8-BP19	1	1169	964.5	300 x 3	32.25	930
857-GB9-BP29	1	1169	964.5	300 x 3	32.25	930
857-GB7-BP15e	1	1856	1651.5	300 x 5	75.75	1617

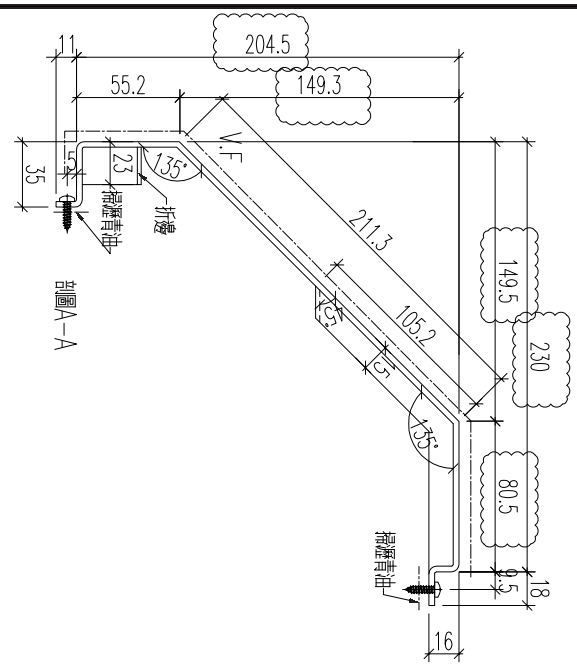

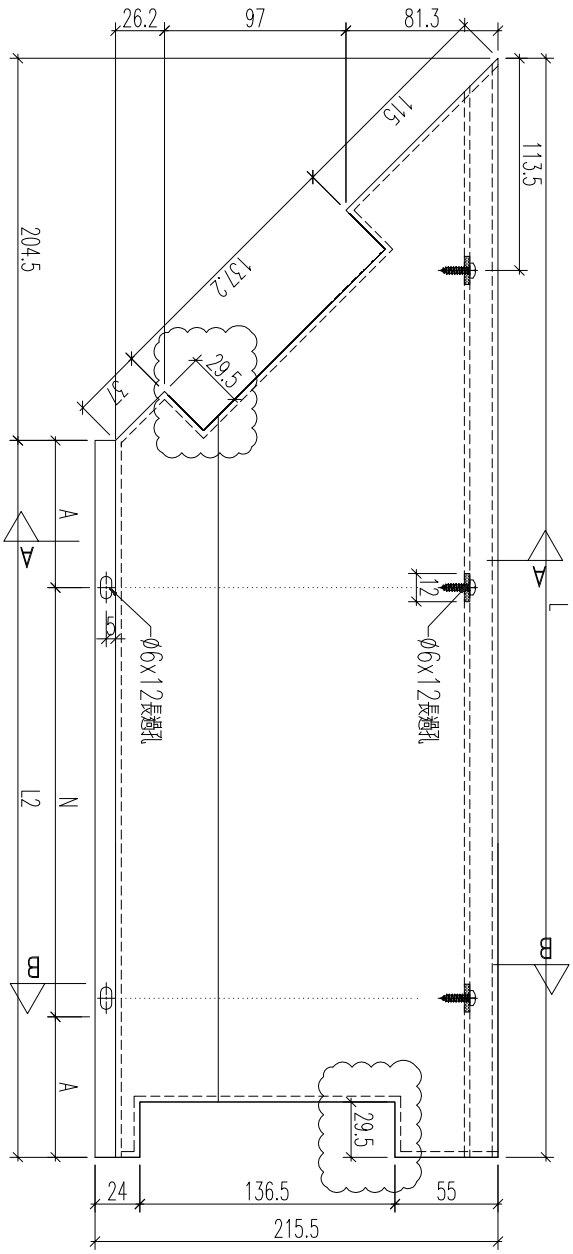

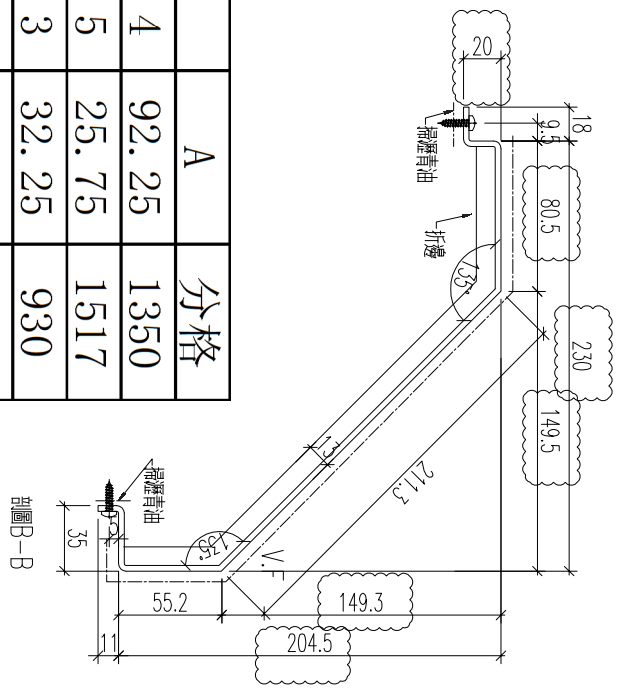


名稱	鋁板加工圖	制圖	黃漢卿	2022.12.2	修改	A		
材料	3mm厚鋁板	復核	王禮秋	2022.12.2	日期	2.23		
顏色	銅色(AL1)	批准			圖號	857-GB5-BP23		


EG—DWG3


美特鋁質 有限公司
MIDI Aluminium Fabricator Ltd.

工程號	J857	地盤	啓鴻6552

編号	数量	长度L	长度L2	N	A	分格
857-GB5-BP17	1	1502	1297.5	300 x 4	48.75	1263
857-GB6-BP21a	1	1169	964.5	300 x 3	32.25	930
857-GB8-BP19a	1	1169	964.5	300 x 3	32.25	930
857-GB9-BP23	1	1747	1542.5	275 x 5	83.75	1508
857-GB9-BP29a	1	1169	964.5	300 x 3	32.25	930
857-GB9-BP32	1	1747	1542.5	275 x 5	83.75	1508
857-GB8-BP16f	1	1857	1652.5	300 x 5	76.25	1618

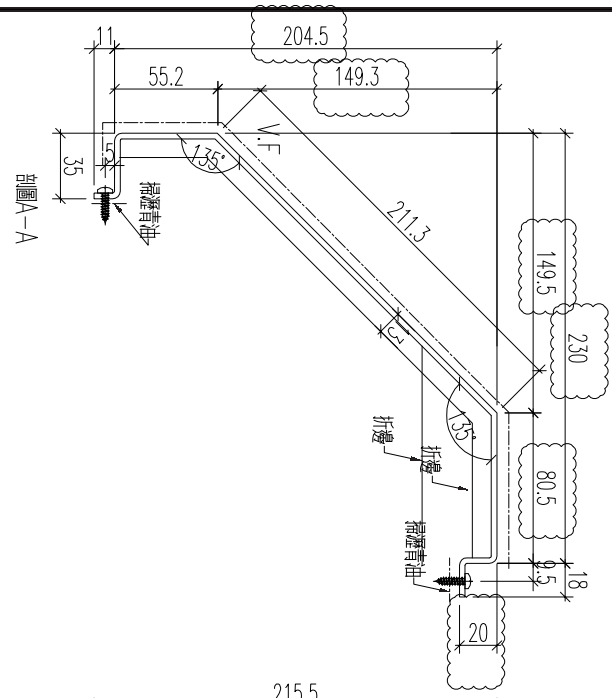

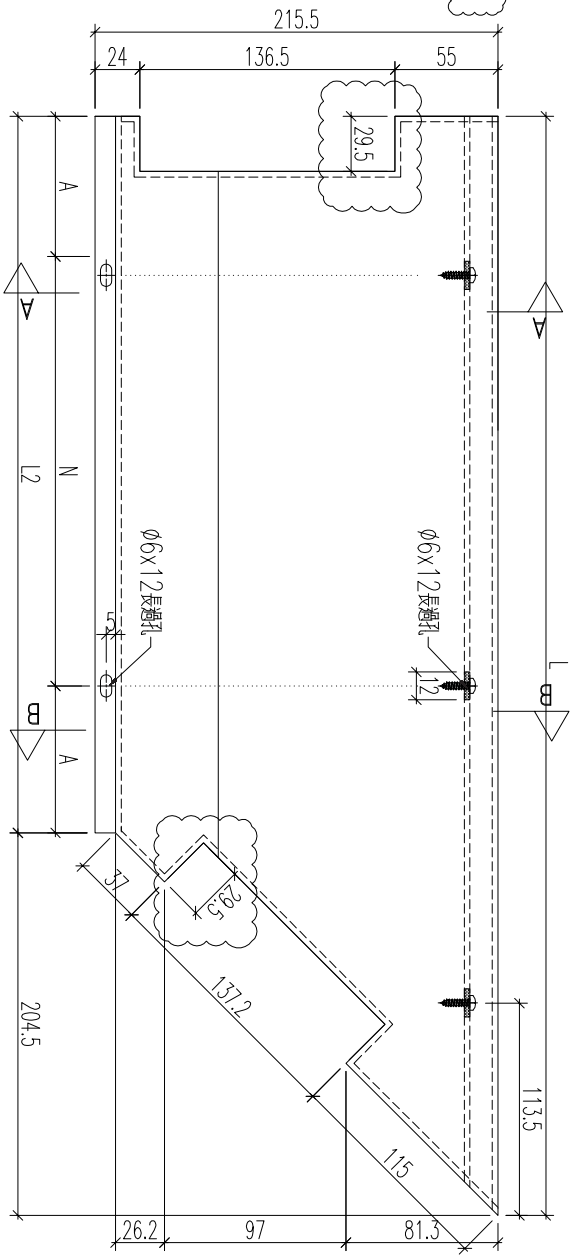

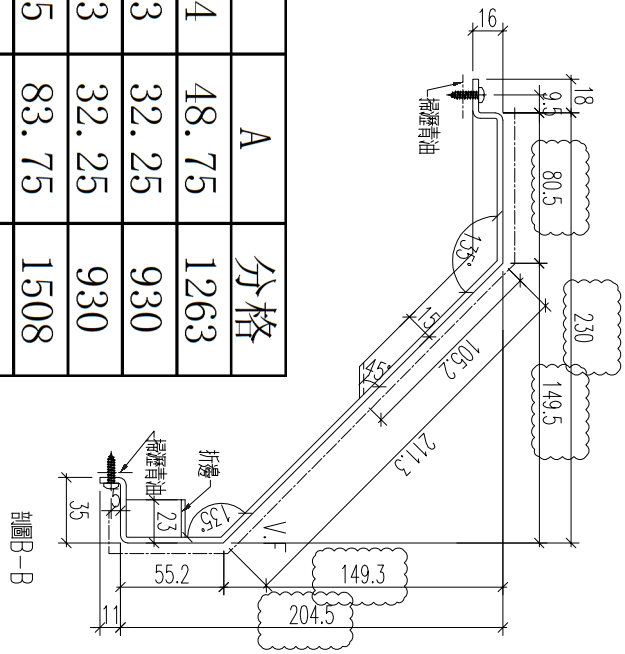


名稱	鋁板加工圖	制圖	黃漢卿	2022.12.2	修改	A		
材料	3mm厚鋁板	復核	王禮秋	2022.12.2	日期	2.23		
顏色	銅色(AL1)	批准			圖號	857-GB5-BP17		


EG—DWG3


美特鋁質 有限公司
MIDI Aluminium Fabricator Ltd.

工程號	J857	地盤	啓鴻6552

编号	数量	长度L	长度L2	N	A	分格
857-GB12-BP12	1	1203	1023.5	300	61.75	990
857-GB12-BP17	1	1161.5	957	300 x 3	28.5	920

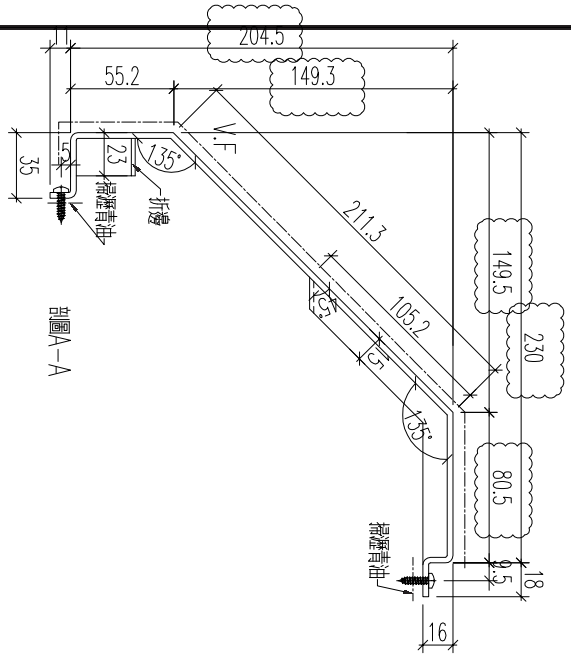

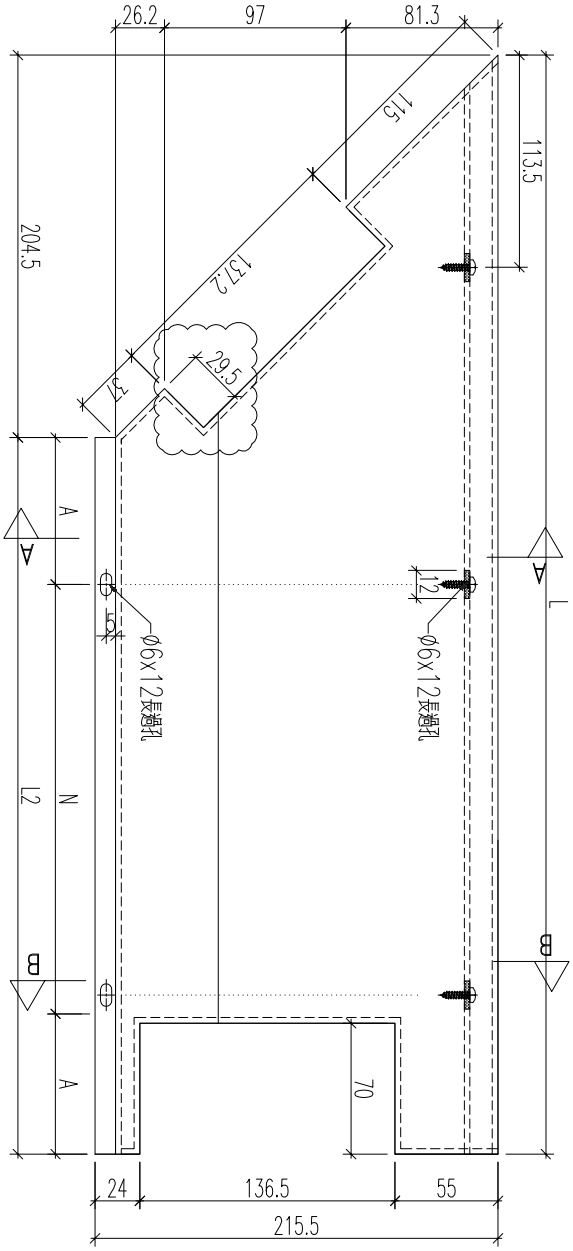

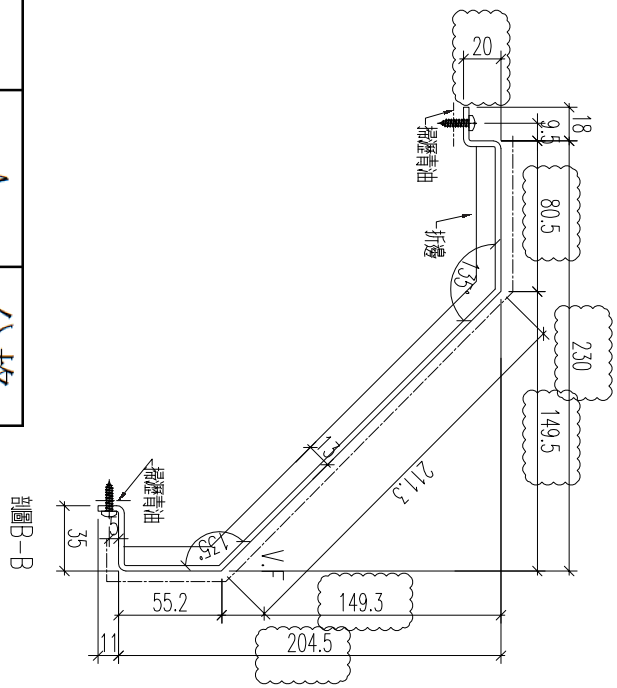

名稱	鋁板加工圖	制圖	黃漢卿	2022.12.2	修改	A		
材料	3mm厚鋁板	復核	王禮秋	2022.12.2	日期	2.23		
顏色	銅色(AL1)	批准			圖號	857—GB12—BP12		


EG—DWG3


美特鋁質 有限公司
MIDI Aluminium Fabricator Ltd.


工程號	J857	地盤	啓鴻6552

款描此图

编号	数量	长度L	长度L2		N	A	分格
857-GB12-BP23	1	1161.5	957	300	x	3	28.5	920

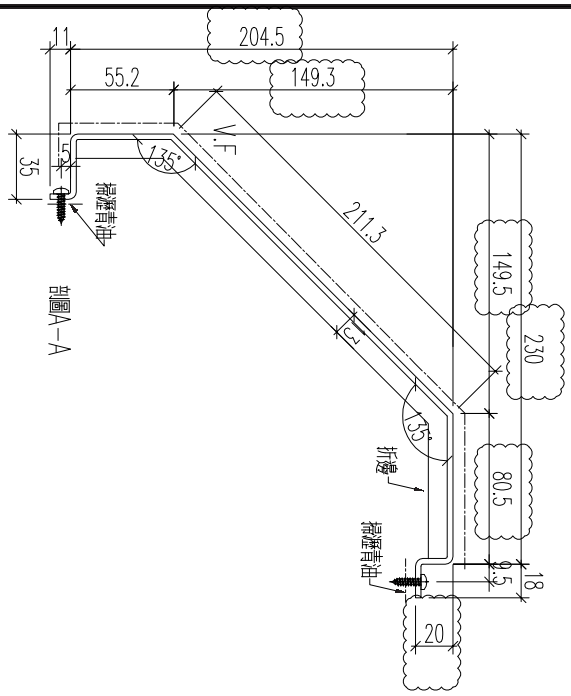

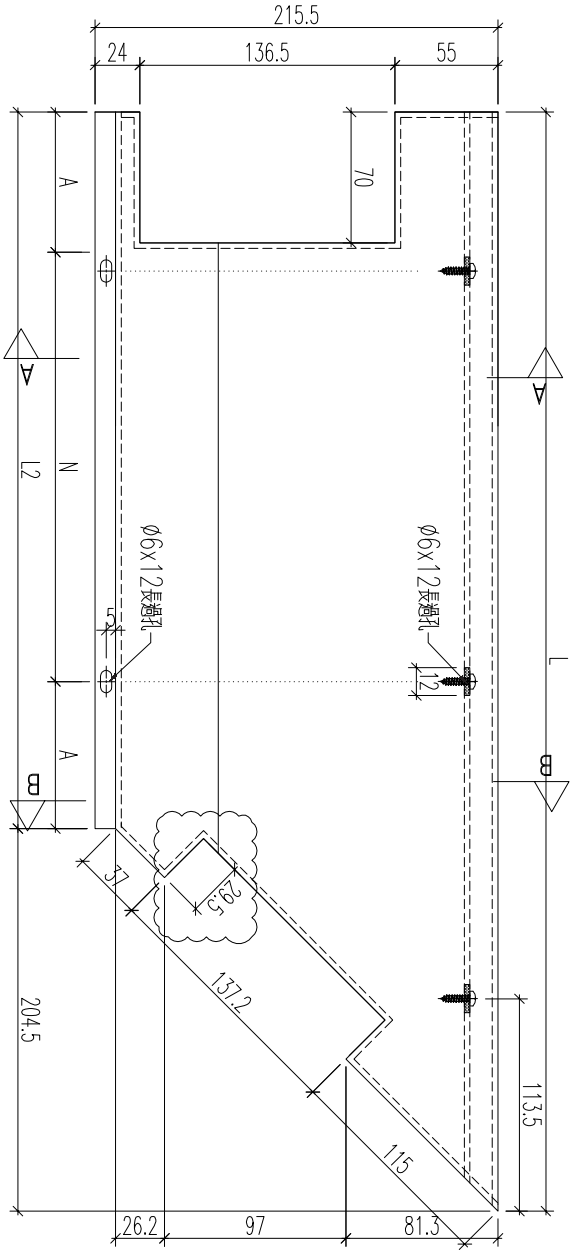

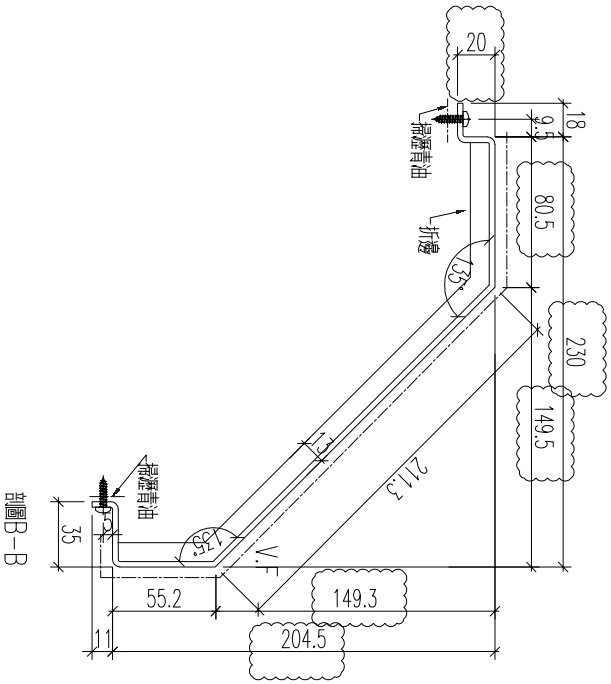


名稱	鋁板加工圖	制圖	黃漢卿	2022.12.2	修改	A		
材料	3mm厚鋁板	復核	王禮秋	2022.12.2	日期	2.23		
顏色	銅色(AL1)	批准			圖號	857—GB12—BP12		

EG—DWG3

美特鋁質 有限公司
MIDI Aluminium Fabricator Ltd.

工程號	J857	地盤	啓鴻6552

编号	数量	长度L	长度L2	N	A	分格
857-GB5-BP22	1	547.5	343	250 x 1	46.5	350
857-GB5-BP26	1	397.5	193		96.5	200
857-GB6-BP20	1	1447.5	1243	275 x 4	71.5	1250
857-GB8-BP18	1	397.5	193		96.5	200
857-GB9-BP28	1	397.5	193		96.5	200
857-GB12-BP11	1	1090.5	911	275 x 3	43	925
857-GB12-BP16	1	1172.5	968	300 x 3	34	975

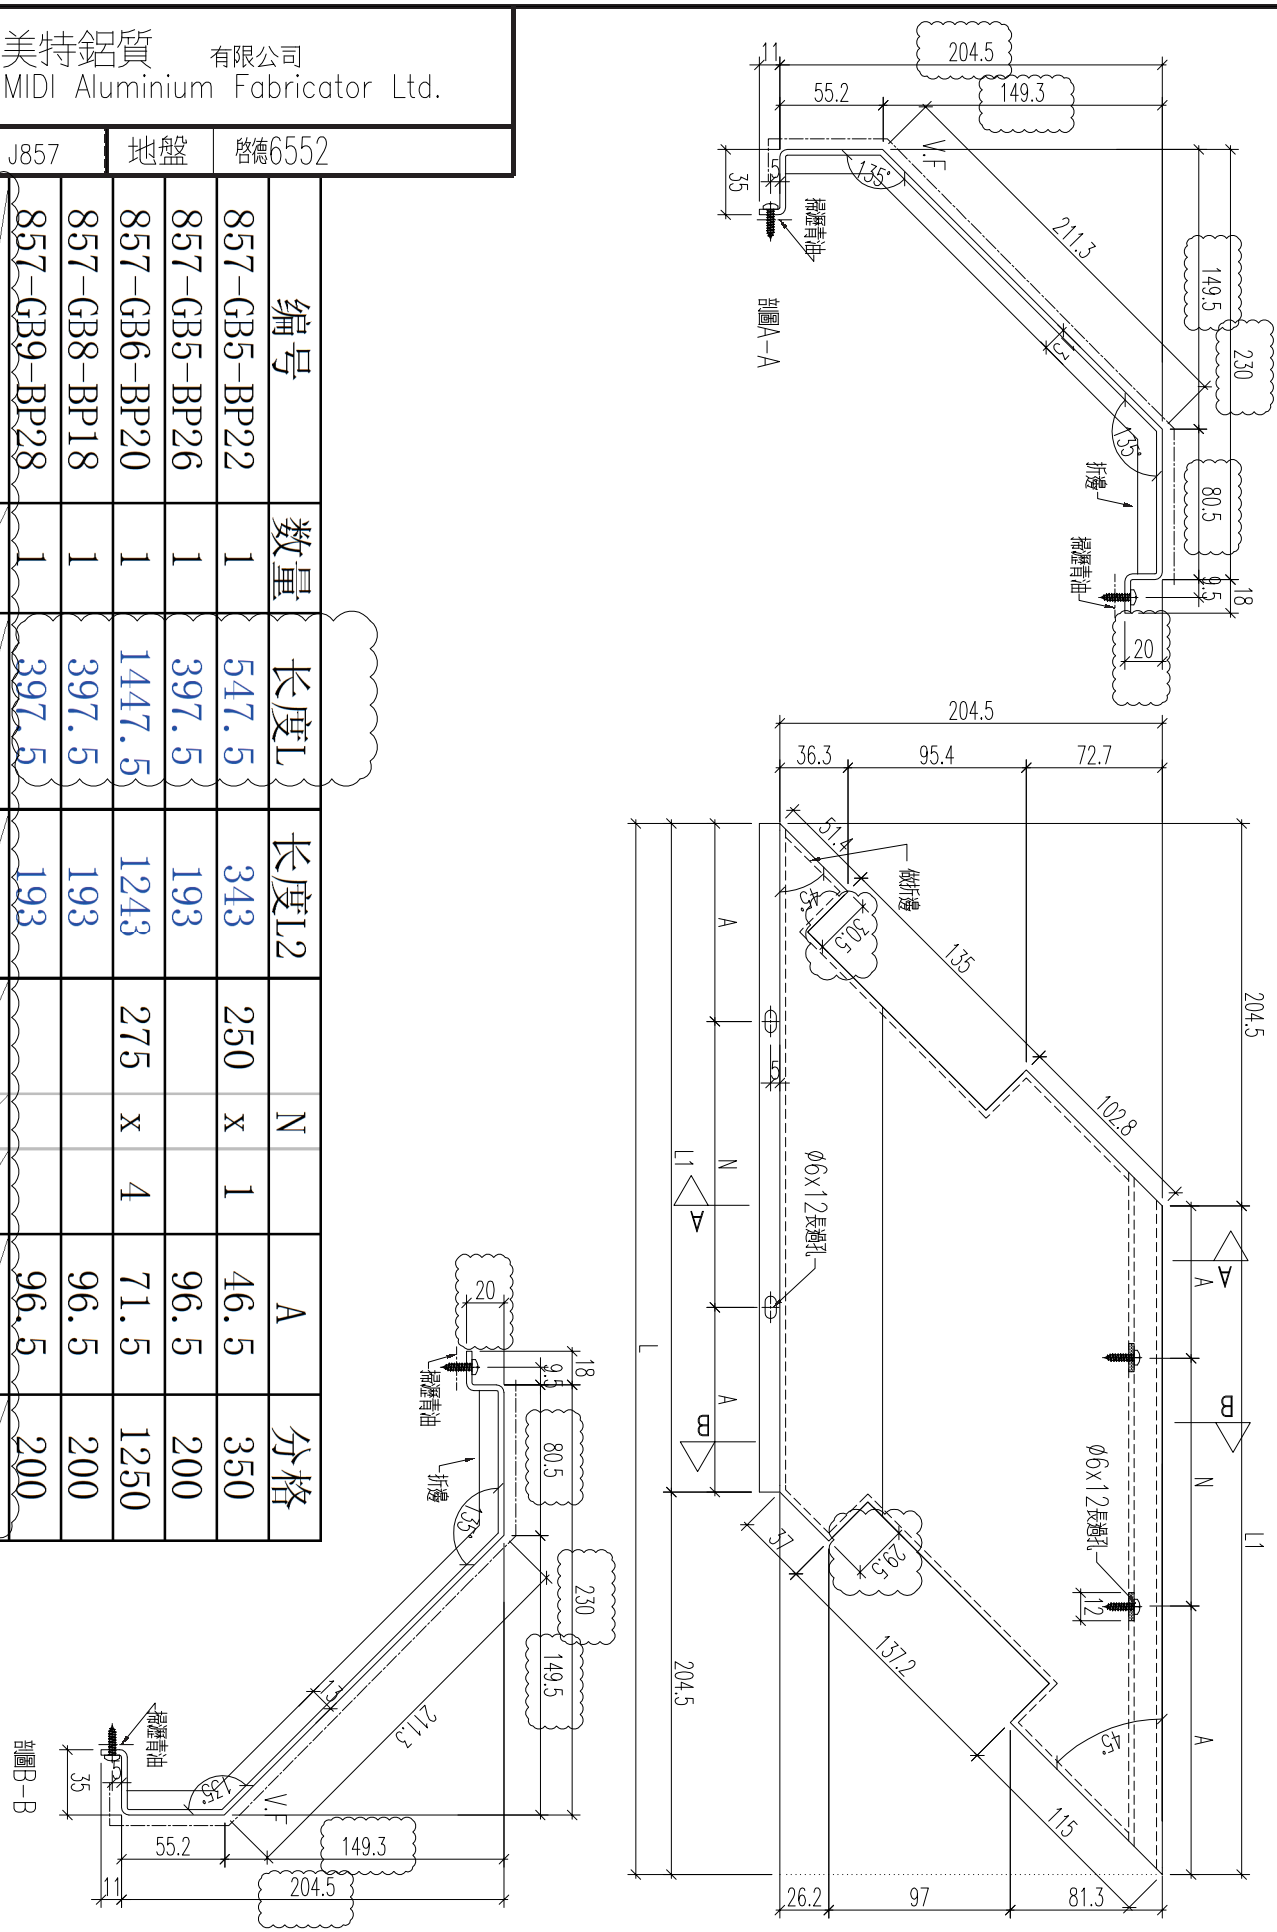



名稱	鋁板加工圖	制圖	黃漢卿	2022.12.2	修改	A		
材料	3mm厚鋁板	復核	王禮秋	2022.12.2	日期	2.23		
顏色	銅色(AL1)	批准			圖號	857—GB5—BP22		

EG－DWG3


美特鋁質 有限公司
MIDI Aluminium Fabricator Ltd.

工程號	J857	地盤	啓鴻6552

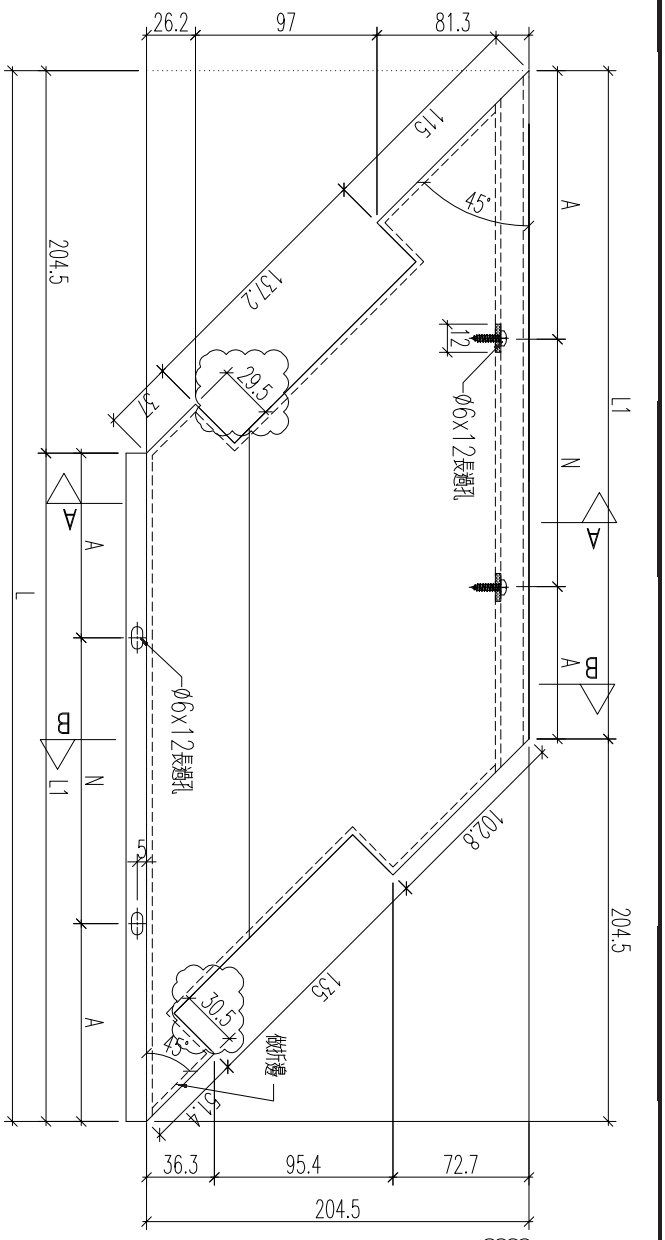

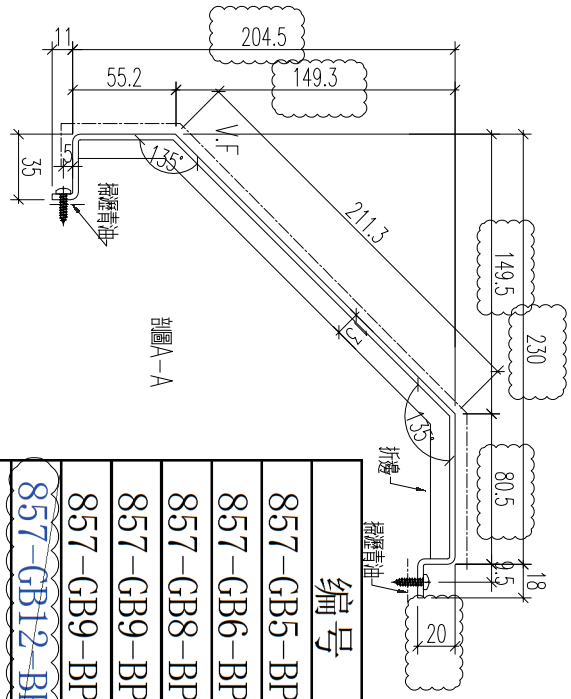

剖圖A－A

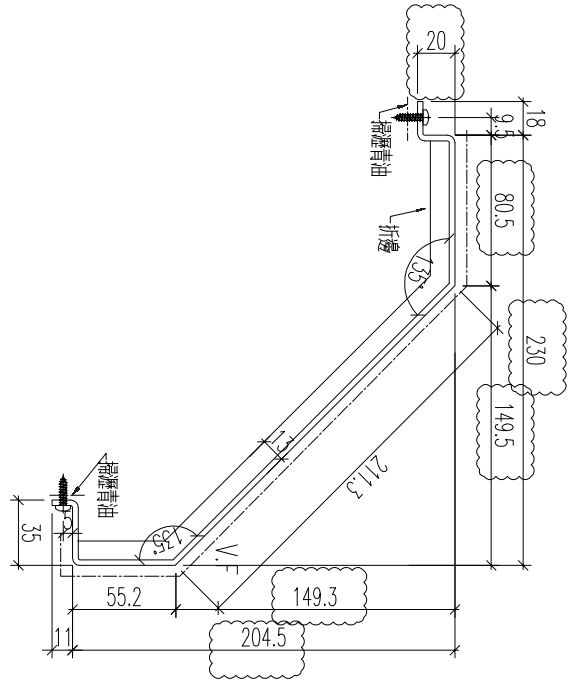

剖圖B－B

編号	数量	长度L	长度L2	N	A	分格
857-GB5-BP18	1	397.5	193		96.5	200
857-GB6-BP22	1	397.5	193		96.5	200
857-GB8-BP20	1	1447.5	1243	275 x 4	71.5	1250
857-GB9-BP24	1	397.5	193		96.5	200
857-GB9-BP30	1	822.5	618	275 x 2	34	625
857-GB12-BP17	1	1340.5	1161	300 x 3	130.5	1175
857-GB12-BP24	1	1172.5	968	300 x 3	34	975


名稱	鋁板加工圖	制圖	黃漢卿	2022.12.2	修改	A		
材料	3mm厚鋁板	復核	王禮秋	2022.12.2	日期	2.23		
顏色	銅色(AL1)	批准			圖號	857－GB5－BP18		


EG－DWG3

美特鋁質 有限公司
MIDI Aluminium Fabricator Ltd.

工程號	J857	地盤	啓鴻6552

编号	数量	长度L	长度L2				分格
857-GB12-BP10	1	1255	896	275	x	3	1350

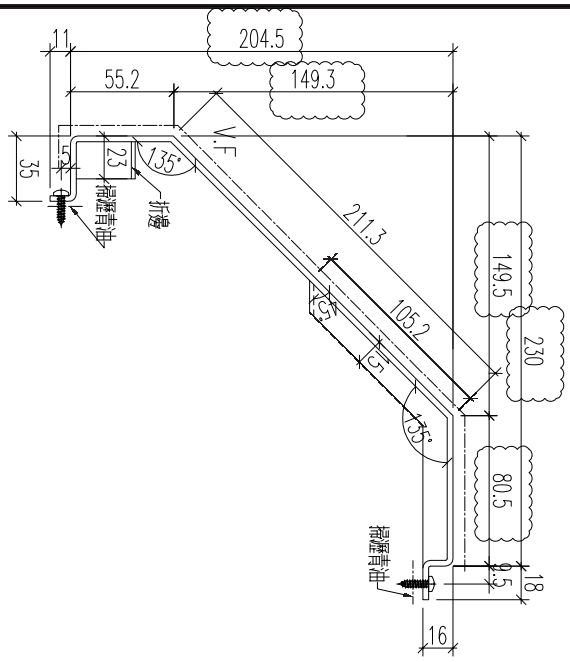

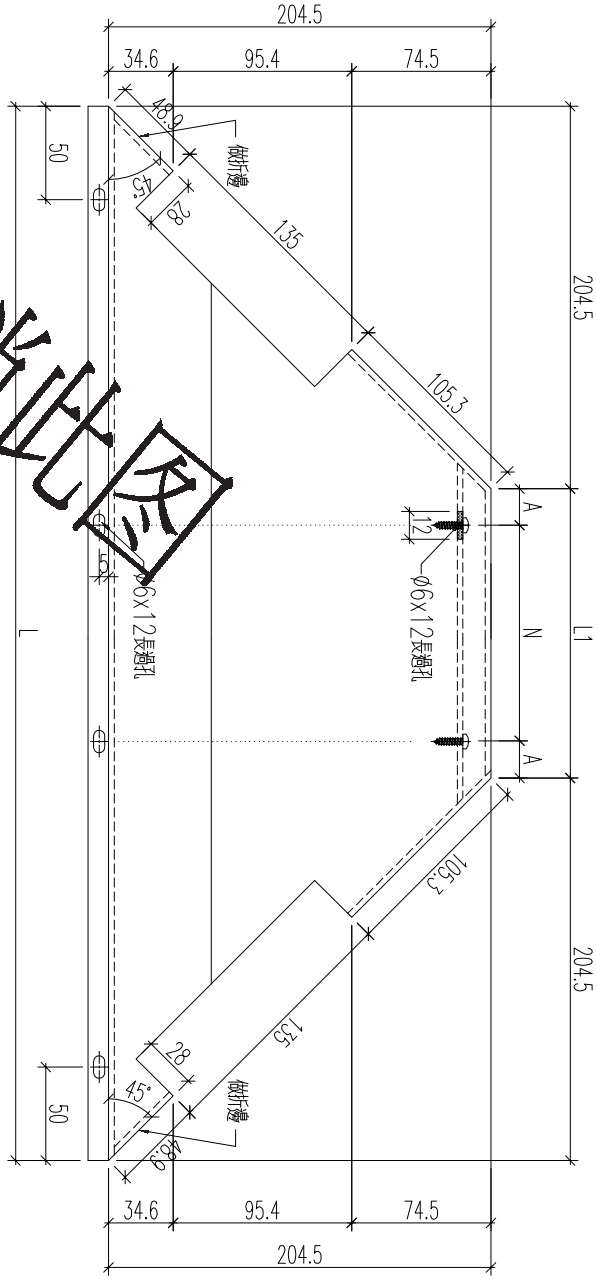

取消此图


名稱	鋁板加工圖	制圖	黃漢卿	2022.12.2	修改			
材料	3mm厚鋁板	復核	王禮秋	2022.12.2	日期			
顏色	銅色(AL1)	批准			圖號	857-GB12-BP10		


EG－DWG3

美特鋁質 有限公司
MIDI Aluminium Fabricator Ltd.

工程號	J857	地盤	啓鴻6552

編號	數量	長度L	N	A
857-TM-BP1	4	1410	4x300	105

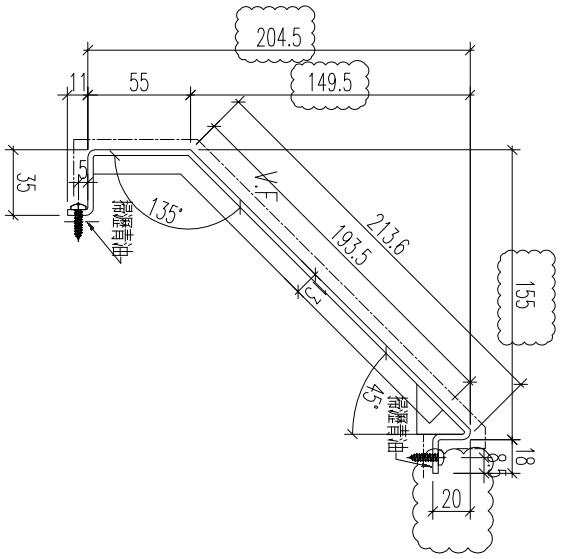

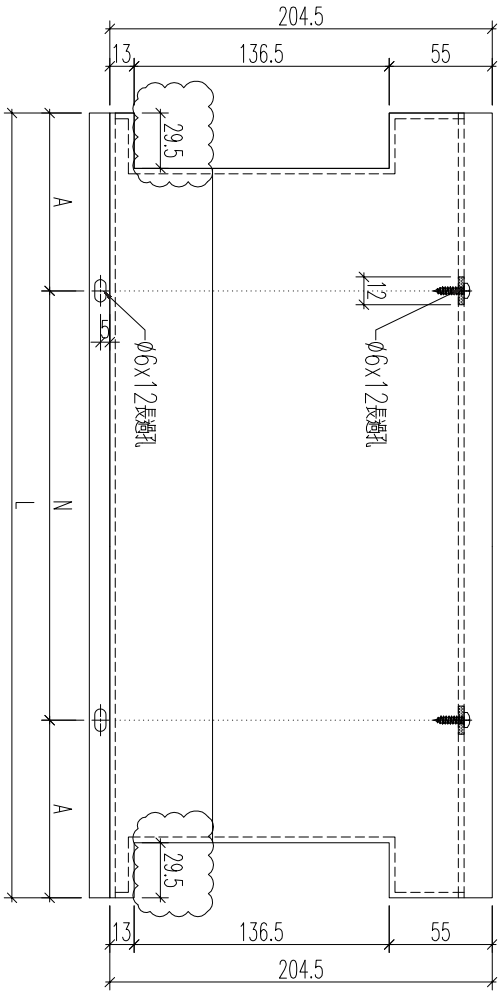


名稱	鋁板加工圖	制圖	黃漢卿	2022.12.2	修改	A		
材料	3mm厚鋁板	復核	王禮秋	2022.12.2	日期	2.23		
顏色	銅色(AL1)	批准			圖號	857-TM-BP1		


EG－DWG3

美特鋁質 有限公司
MIDI Aluminium Fabricator Ltd.

工程號	J857	地盤	啓鴻6552

編號	數量	長度L	N	A
857-TM-BP2	4	1407.5	4x300	103.75

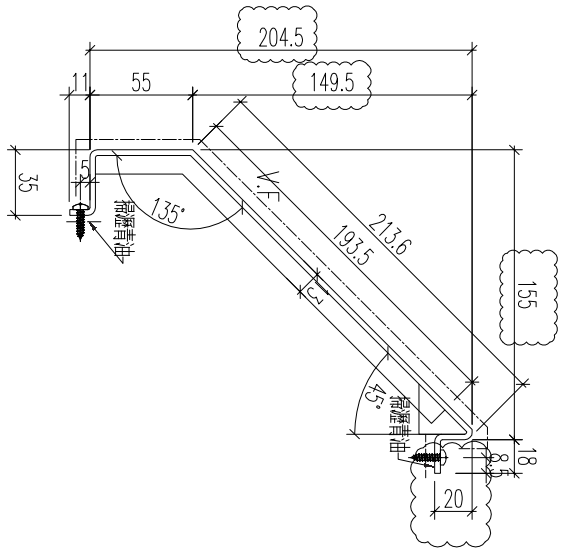

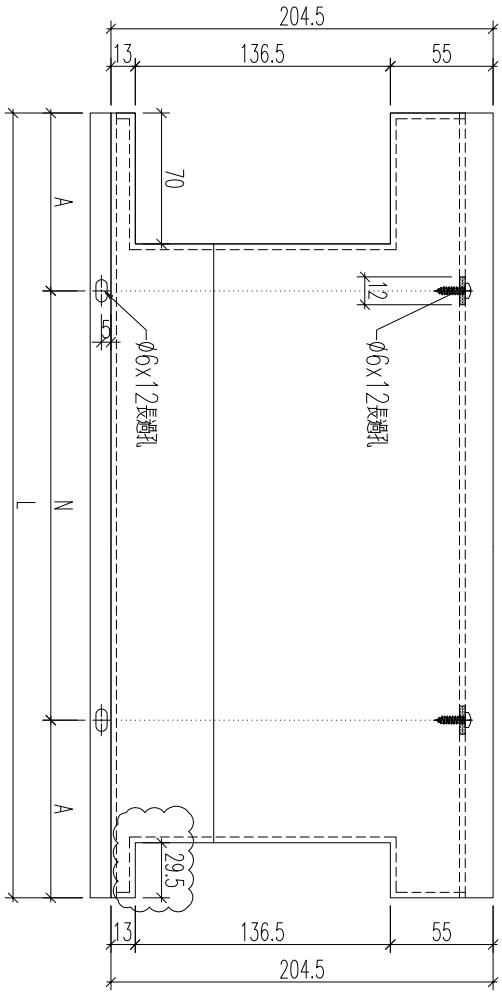


名稱	鋁板加工圖	制圖	黃漢卿	2022.12.2	修改	A		
材料	3mm鋁板	復核	王禮秋	2022.12.2	日期	2.23		
顏色	銅色(AL1)	批准			圖號	857-TM-BP2		


EG－DWG3

美特鋁質 有限公司
MIDI Aluminium Fabricator Ltd.

工程號	J857	地盤	啓鴻6552

編號	數量	長度L	N	A
857-TM-BP3	4	1407.5	4x300	103.75

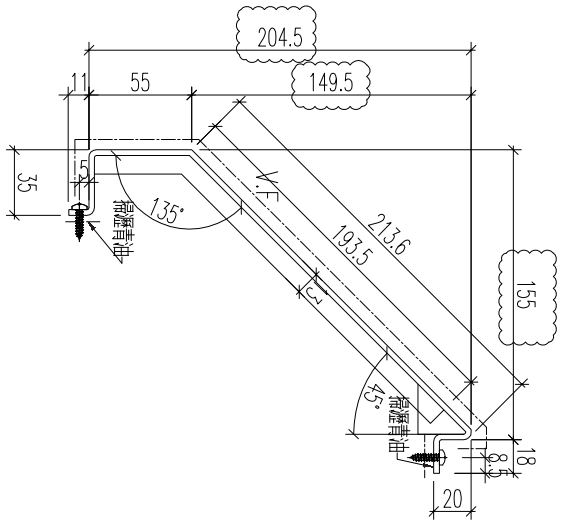

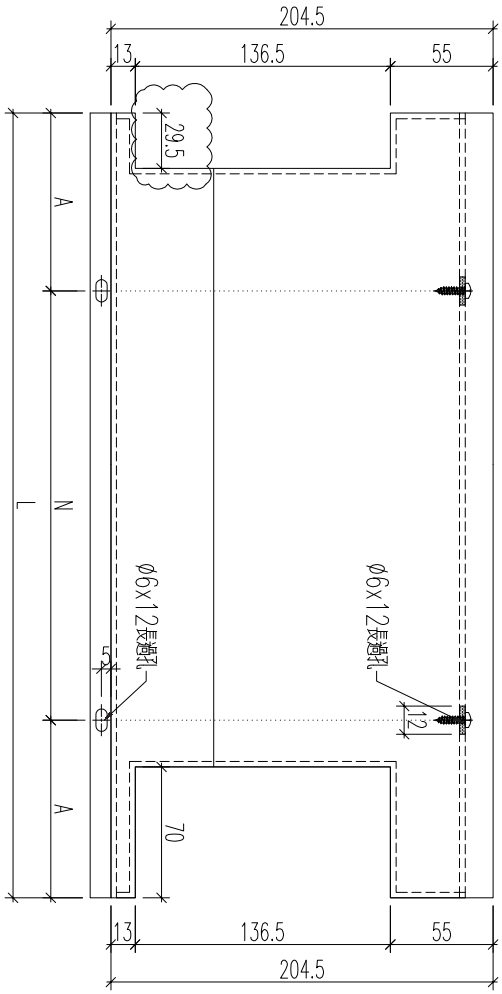


名稱	鋁板加工圖	制圖	黃漢卿	2022.12.2	修改	A		
材料	3mm鋁板	復核	王禮秋	2022.12.2	日期	2.23		
顏色	銅色(AL1)	批准			圖號	857-TM-BP2		

EG－DWG3

美特鋁質 有限公司
MIDI Aluminium Fabricator Ltd.

工程號	J857	地盤	啓德6552

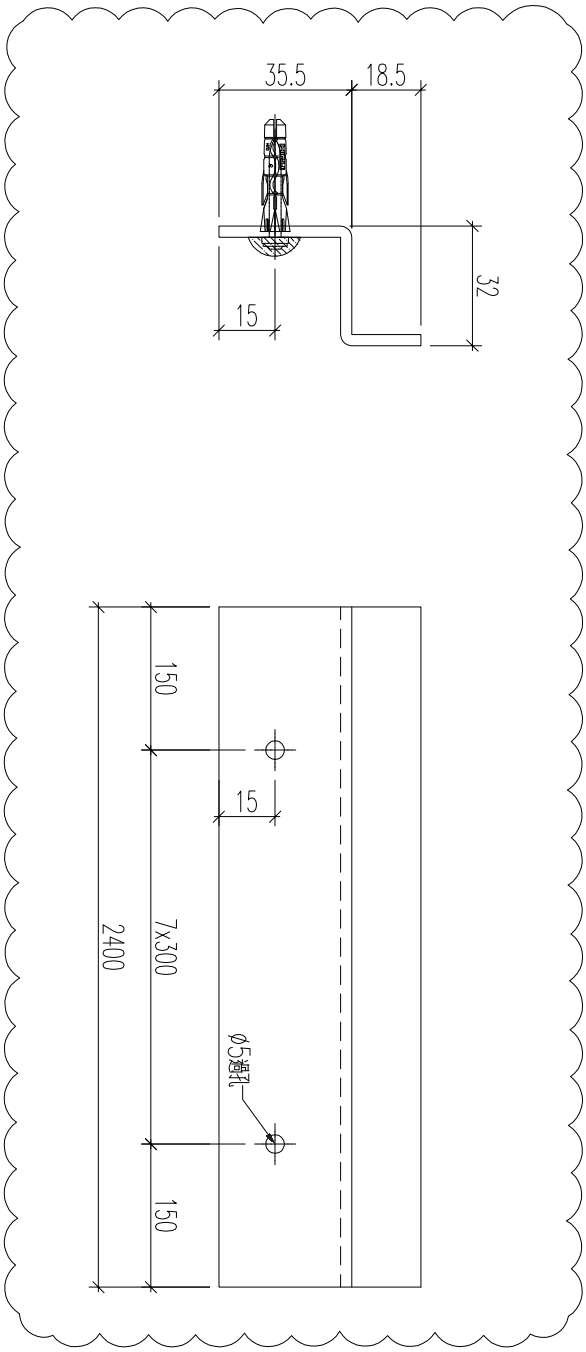


數量：210+5發貨件


名稱	鋁板加工圖	制圖	黃漢卿	2022.12.2	修改			
材料	3mm鋁板	復核	王禮秋	2022.12.2	日期			
顏色	MILL	批准			圖號	857－ZM－AP1		

EG－DWG3

美特鋁質 有限公司
MIDI Aluminium Fabricator Ltd.

工程號	J857	地盤	啓鴻6552

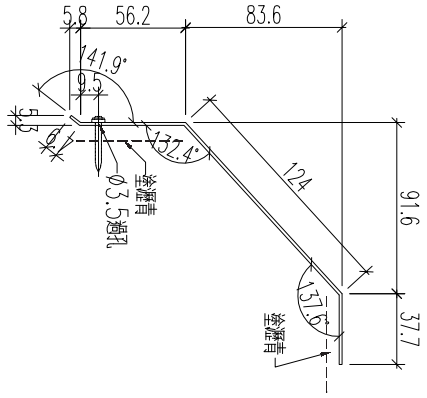

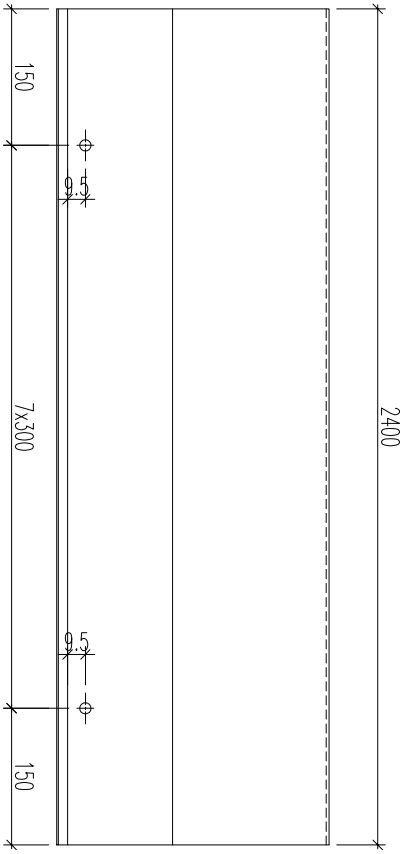


數量：48＋7後備


名稱	鋁板加工圖	制圖	黃漢卿	2022.12.2	修改			
材料	1.5mm厚鋁板	復核	王禮秋	2022.12.2	日期			
顏色	銘化處理	批准			圖號	857－GB－FS1		

EG－DWG3

美特鋁質 有限公司
MIDI Aluminium Fabricator Ltd.

工程號	J857	地盤	啓鴻6552

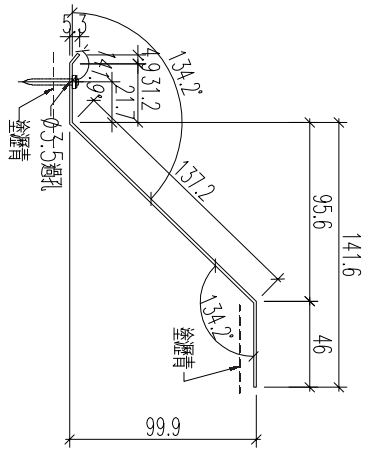

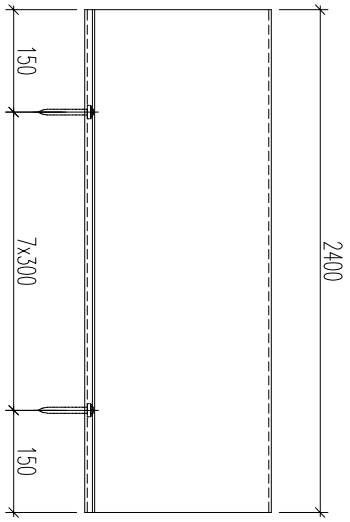


數量：42＋5後備


名稱	鋁板加工圖	制圖	黃漢卿	2022.12.2	修改			
材料	1.5mm厚鋁板	復核	王禮秋	2022.12.2	日期			
顏色	鉻化處理	批准			圖號	857－GB－FS2		

EG－DWG3

美特鋁質 有限公司
MIDI Aluminium Fabricator Ltd.

工程號	J857	地盤	啓鴻6552

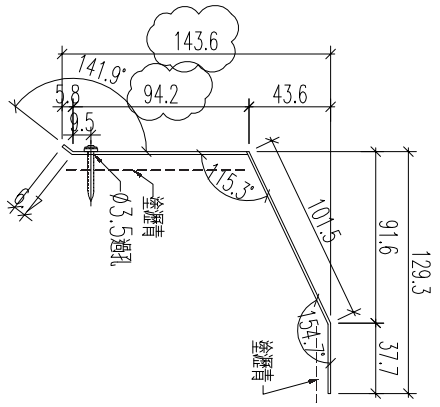

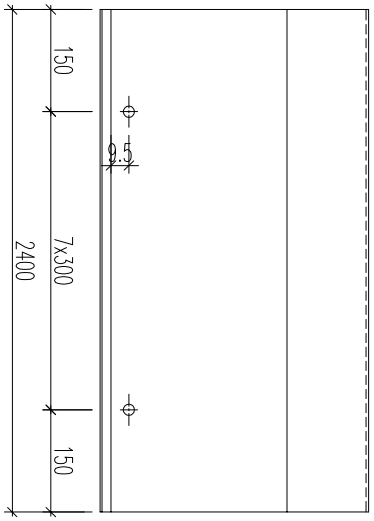


數量：20＋5後備


名稱	鋁板加工圖	制圖	黃漢卿	2022.12.2	修改	A		
材料	1.5mm厚鋁板	復核	王禮秋	2022.12.2	日期	2.23		
顏色	銘化處理	批准			圖號	857－GB－FS3		

EG－DWG3

美特鋁質 有限公司
MIDI Aluminium Fabricator Ltd.

工程號	J857	地盤	啓德6552

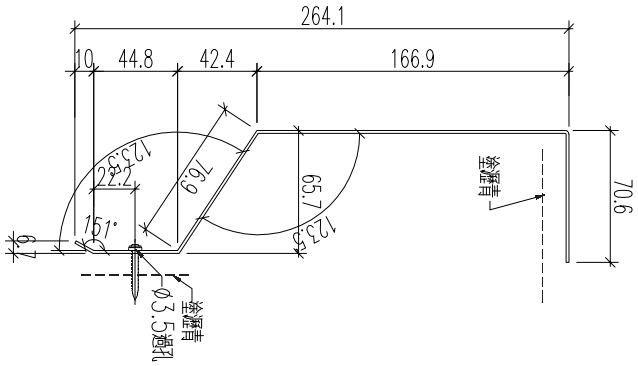

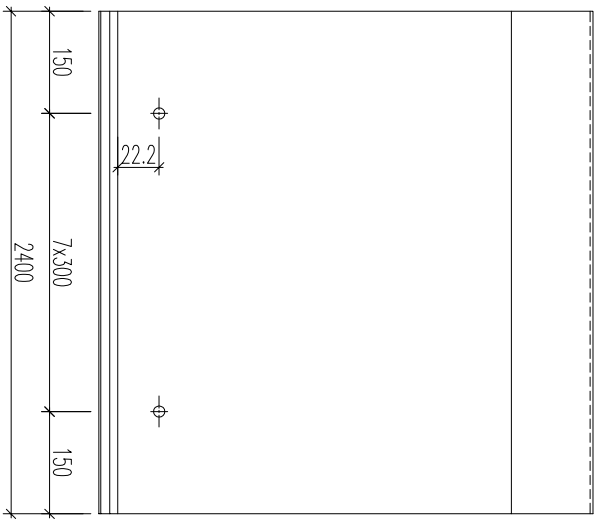


數量：95＋10後備

名稱	鋁板加工圖	制圖	黃漢卿	2022.12.2	修改			
材料	1.5mm厚鋁板	復核	王禮秋	2022.12.2	日期			
顏色	銘化處理	批准			圖號	857－GB－FS4		

EG－DWG3

美特鋁質 有限公司
MIDI Aluminium Fabricator Ltd.

工程號	J857	地盤	啓鴻6552

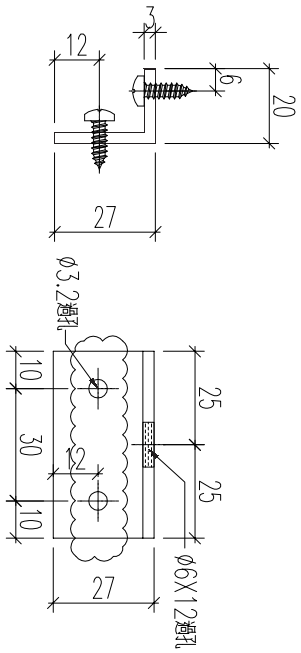


數量：1250+50後備

名稱	型材加工圖	制圖	黃漢卿	2022.12.2	修改			
材料	27x20x3mm鋁	復核	王禮秋	2022.12.2	日期			
顏色	MILL	批准			圖號	857－LJ－M1		

EG－DWG3

美特鋁質 有限公司
MIDI Aluminium Fabricator Ltd.

工程號	J857	地盤	啓鴻6552

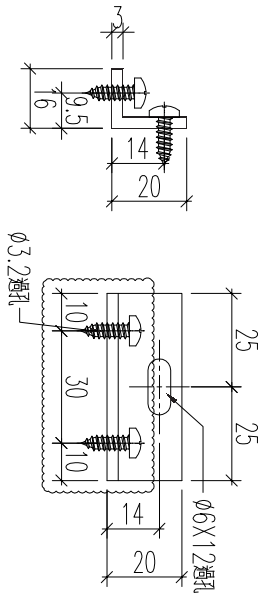


數量：320+30後備


名稱	型材加工圖	制圖	黃漢卿	2022.12.2	修改			
材料	20x16x3mm鋁角	復核	王禮秋	2022.12.2	日期			
顏色	MILL	批准			圖號	857-LJ-M2		

EG－DWG3

美特鋁質 有限公司
MIDI Aluminium Fabricator Ltd.

工程號	J857	地盤	啓鴻6552

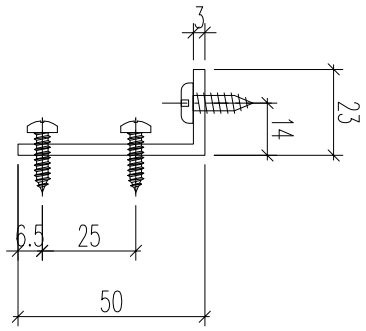

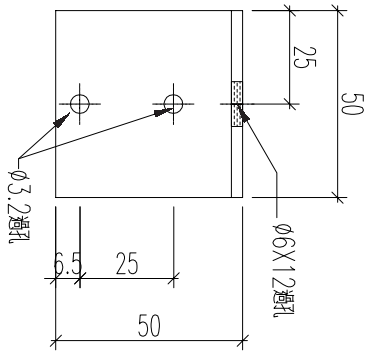

數量：300＋30後備


名稱	型材加工圖	制圖	黃漢卿	2022.12.2	修改			
材料	50x23x3mm鋁角	復核	王禮秋	2022.12.2	日期			
顏色	MILL	批准			圖號	857－LJ－M3		


EG－DWG3

美特鋁質 有限公司
MIDI Aluminium Fabricator Ltd.

工程號	J857	地盤	啓鴻6552


型材

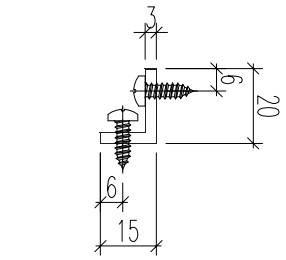

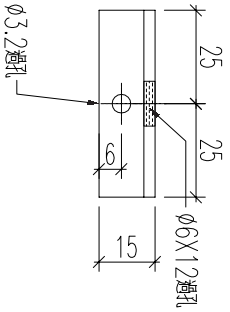

數量：24＋6後備

名稱	型材加工圖	制圖	黃漢卿	2022.12.2	修改			
材料	27x20x3mm鋁	復核	王禮秋	2022.12.2	日期			
顏色	MILL	批准			圖號	857－LJ－M1a		

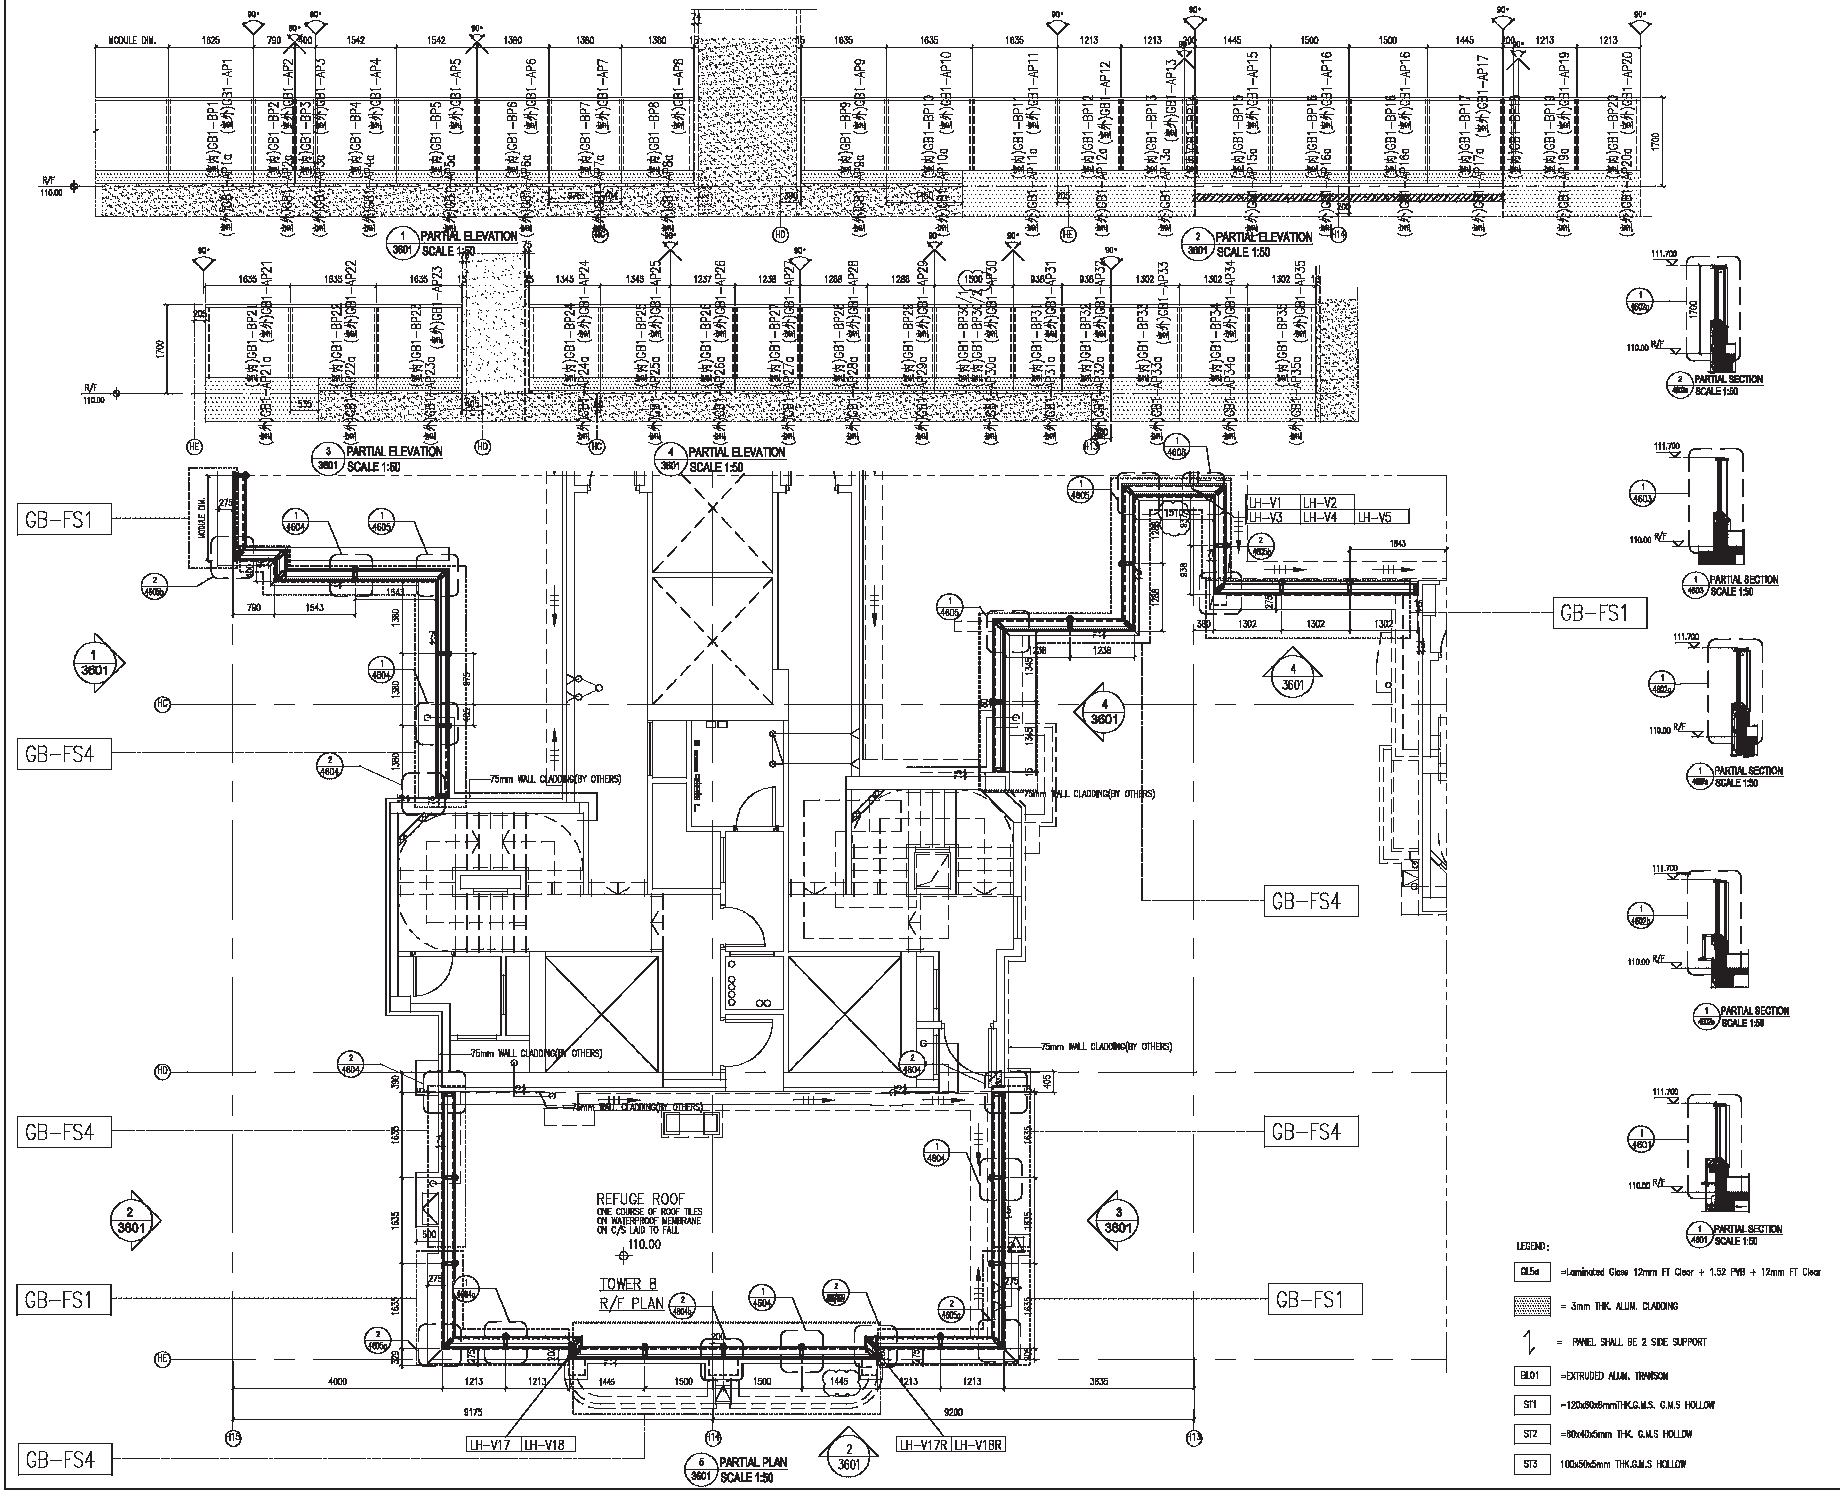

B.D. REF :

F.S.D. REF :

Note :
1.All dimensions are in mm.
2.All elevations are viewed from outside.
3.All dimensions to be verified on site before fabrication.

GENERAL NOTES

Legend :
1. F.F.L.— Finished Floor Level
2. S.F.L.— Structural Floor Level
3. /R — Reversed Detail

X1 — DETAIL MARK NO.
X001 — REFER SHEET NO.

REV.	DATE	DESCRIPTION	BY
J	28.JAN.2023	10TH SUBMISSION	
H	25.DEC.2022	9TH SUBMISSION	
G	22 OCT.2022	8TH SUBMISSION	
F	25 SEP.2022	7TH SUBMISSION	
E	22 Aug.2022	6TH SUBMISSION	
D	01 Aug.2022	5TH SUBMISSION	
C	14 Jul.2022	4TH SUBMISSION	
B	10 May.2022	3rd SUBMISSION	
A	13.Dec.2021	2nd SUBMISSION	
00	18.Oct.2021	1ST SUBMISSION	

CLIENT :
MARBLE EDGE INVESTMENT LTD.

ARCHITECT :
RONALD LU & PARTNERS
ARCHITECTS | PLANNERS | INTERIOR DESIGNERS

STRUCTURAL ENGINEER :
C M WONG & ASSOCIATES LTD


MAIN CONTRACTOR :
裕民建築有限公司

美特鋁質有限公司
MIDI ALUMINIUM FABRICATOR LTD.
Units 6-8, Sunray Industrial Centre, 1/F
618 Cha Kwo Ling Road, Kowloon
Tel:2348211-4 Fax:(852)27727686

PROJECT :
PROPOSED RESIDENTIAL DEVELOPMENT AT NEW KOWLOON INLAND LOT. NO.6552

TITLE :
PART ELEVATION FOR GLASS BALUSTRADE

JOB NO. : J-857	
DRAWN BY : AN	DATE : 28 JAN.2023
CHKD BY :	SCALE A1: 1:50 A3:
DWG. NO. : CW-PE-3601	REV. : F

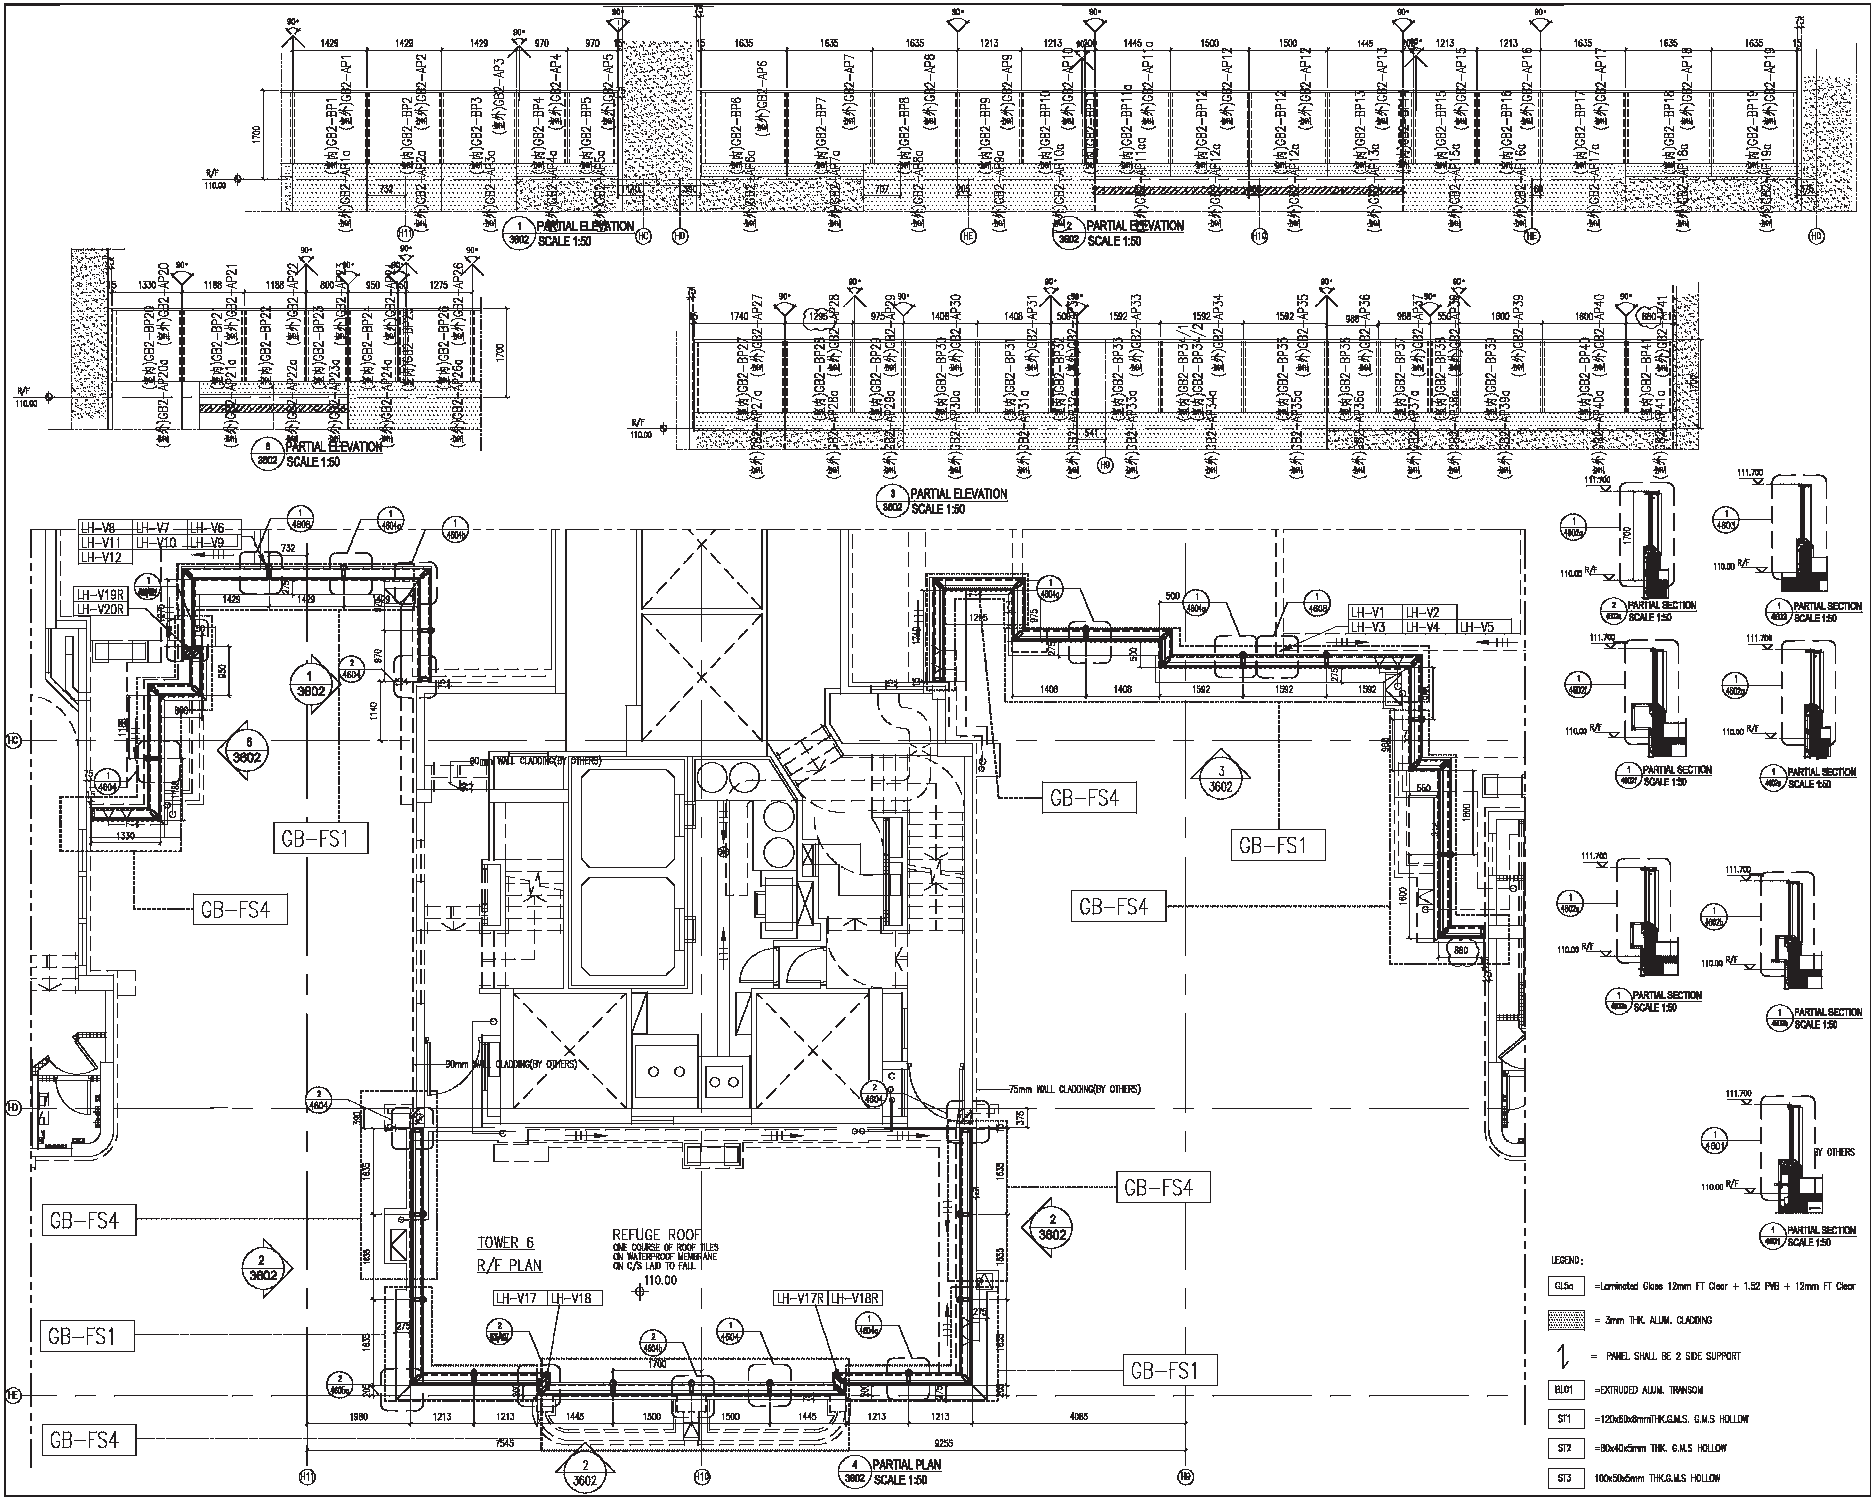

B.D. REF :

F.S.D. REF :

Note :
1.All dimensions are in mm.
2.All elevations are viewed from outside.
3.All dimensions to be verified on site before fabrication.

GENERAL NOTES

Legend :
1. F.F.L.— Finished Floor Level
2. S.F.L.— Structural Floor Level
3. /R — Reversed Detail

X1 — DETAIL MARK NO.
X001 — REFER SHEET NO.

REV.	DATE	DESCRIPTION	BY
J	28.JAN.2023	10TH SUBMISSION	
H	25.DEC.2022	9TH SUBMISSION	
G	22 OCT.2022	8TH SUBMISSION	
F	25 SEP.2022	7TH SUBMISSION	
E	22 Aug.2022	6TH SUBMISSION	
D	01 Aug.2022	5TH SUBMISSION	
C	14 Jul.2022	4TH SUBMISSION	
B	10 May.2022	3rd SUBMISSION	
A	13.Dec.2021	2nd SUBMISSION	
00	18.Oct.2021	1ST SUBMISSION	

CLIENT :
MARBLE EDGE INVESTMENT LTD.

ARCHITECT :
RONALD LU & PARTNERS
ARCHITECTS | PLANNERS | INTERIOR DESIGNERS

STRUCTURAL ENGINEER :
C M WONG & ASSOCIATES LTD


MAIN CONTRACTOR :
裕民建築有限公司

美特鋁質有限公司
MIDI ALUMINIUM FABRICATOR LTD.
Units 6-8, Sunray Industrial Centre, 1/F
610 Cha Kwo Ling Road, Kowloon
Tel:23489211-4 Fax:(852)27727686

PROJECT :
PROPOSED RESIDENTIAL DEVELOPMENT AT NEW KOWLOON INLAND LOT. NO.6552

TITLE :
PART ELEVATION FOR GLASS BALUSTRADE

JOB NO. : J-857	
DRAWN BY : AN	DATE : 28 JAN.2023
CHKD BY :	SCALE A1: 1:50 A3:
DWG. NO. : CW-PE-3602	REV. : F

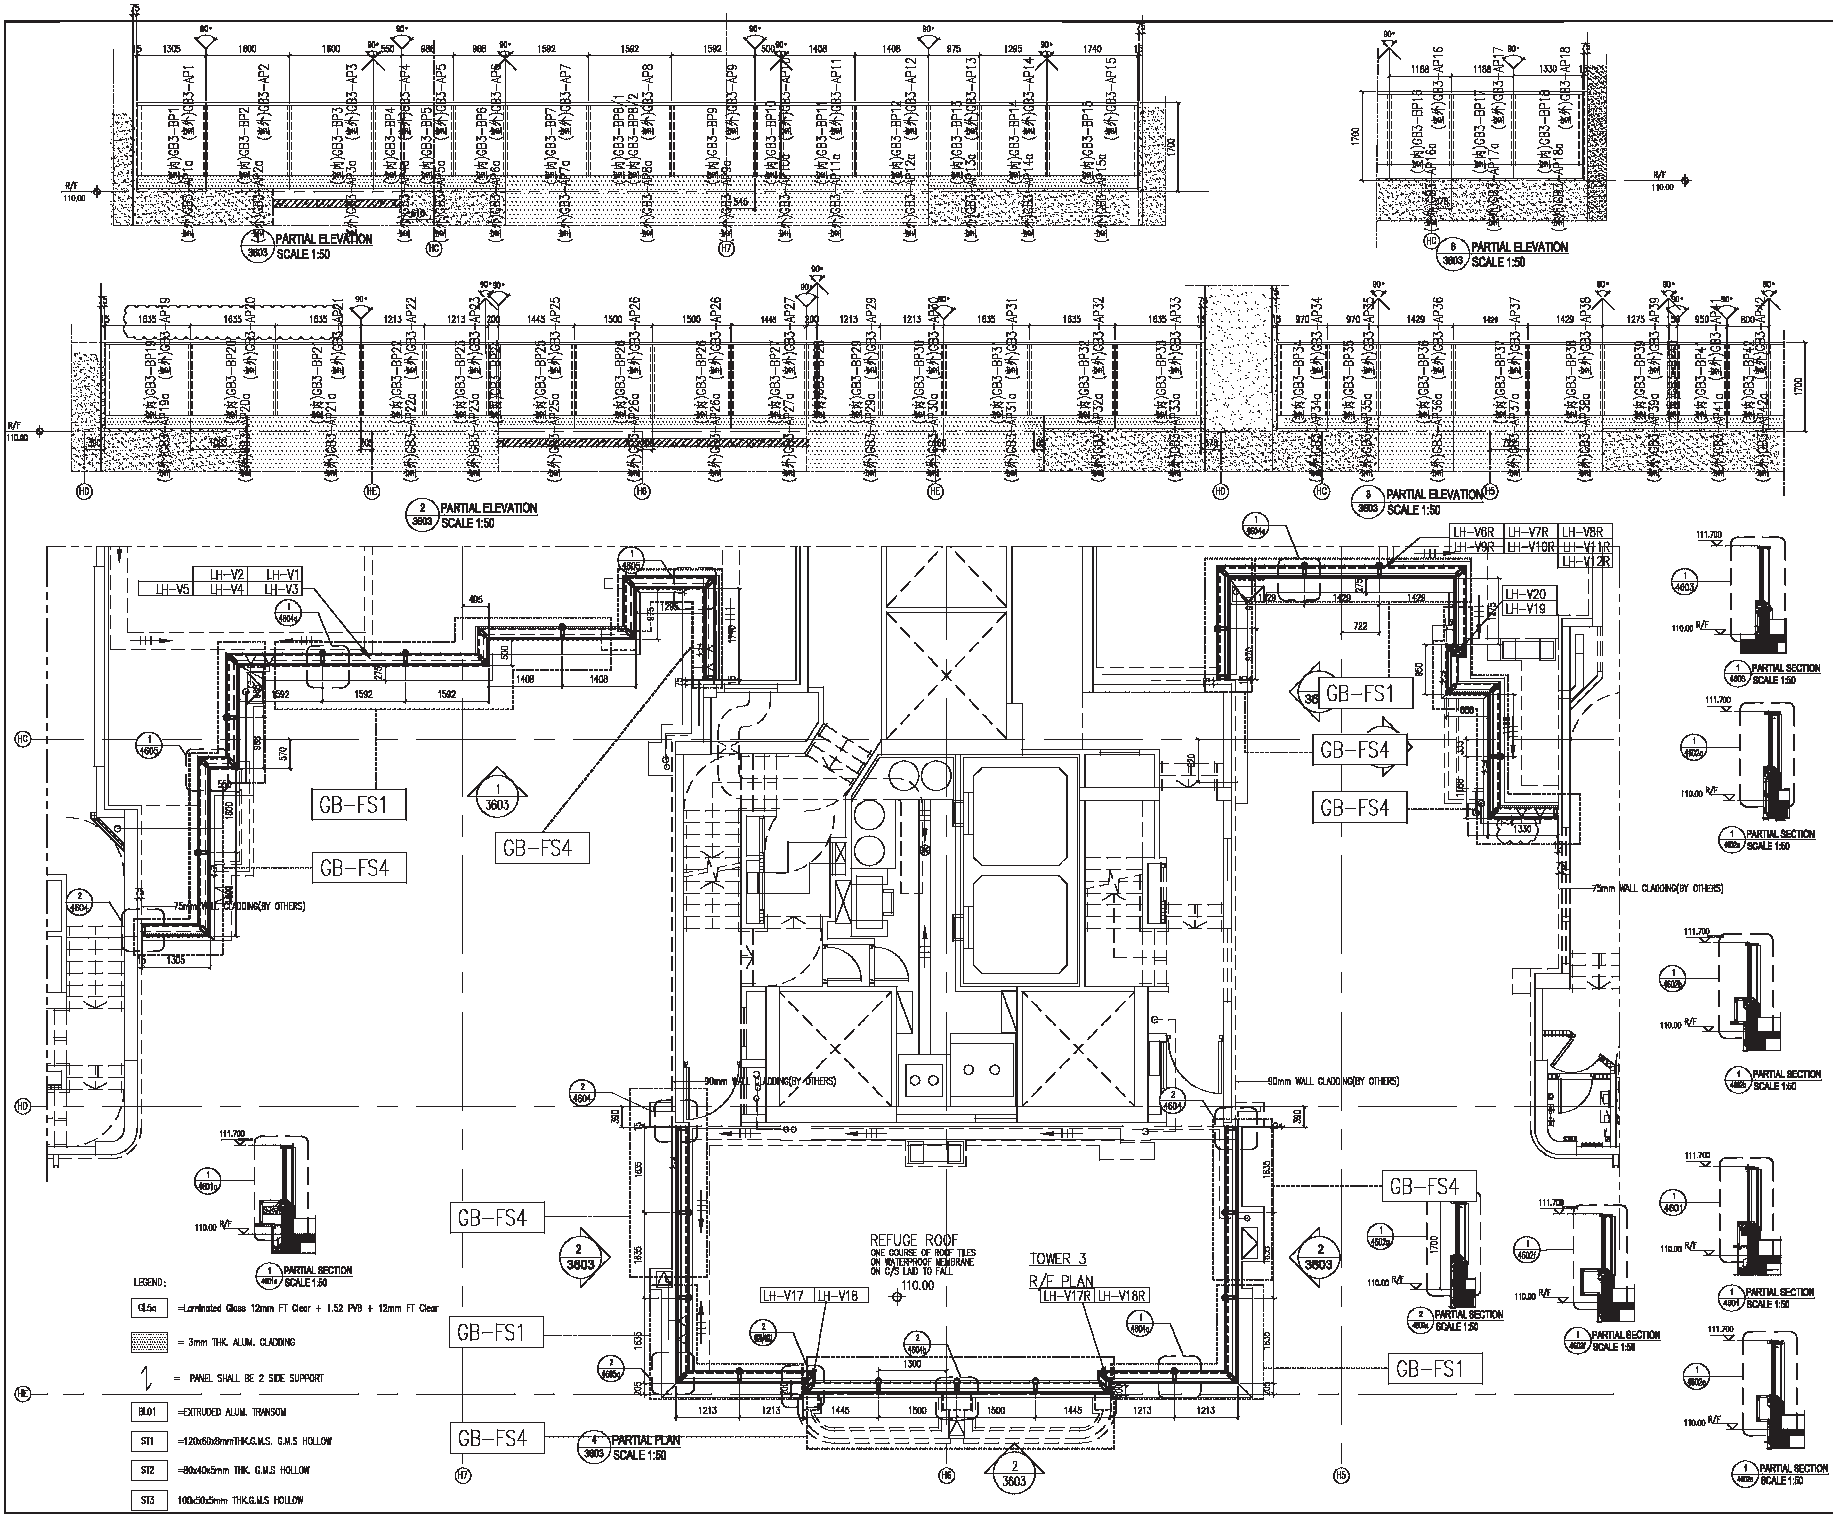

B.D. REF :

F.S.D. REF :

Note :
1.All dimensions are in mm.
2.All elevations are viewed from outside.
3.All dimensions to be verified on site before fabrication.

GENERAL NOTES

Legend :
1. F.F.L.— Finished Floor Level
2. S.F.L.— Structural Floor Level
3. /R — Reversed Detail

X1 — DETAIL MARK NO.
X001 — REFER SHEET NO.

REV.	DATE	DESCRIPTION	BY
J	28.JAN.2023	10TH SUBMISSION	
H	25.DEC.2022	9TH SUBMISSION	
G	22 OCT.2022	8TH SUBMISSION	
F	25 SEP.2022	7TH SUBMISSION	
E	22 Aug.2022	6TH SUBMISSION	
D	01 Aug.2022	5TH SUBMISSION	
C	14 Jul.2022	4TH SUBMISSION	
B	10 May.2022	3rd SUBMISSION	
A	13.Dec.2021	2nd SUBMISSION	
00	18.Oct.2021	1ST SUBMISSION	

CLIENT :
MARBLE EDGE INVESTMENT LTD.

ARCHITECT :
RONALD LU & PARTNERS
ARCHITECTS | PLANNERS | INTERIOR DESIGNERS

STRUCTURAL ENGINEER :
C M WONG & ASSOCIATES LTD


MAIN CONTRACTOR :
裕民建築有限公司

美特鋁質有限公司
MIDI ALUMINIUM FABRICATOR LTD.
Units 6-8, Sunray Industrial Centre, 1/F
618 Cha Kwo Ling Road, Kowloon
Tel:23489211-4 Fax:(852)27727686

PROJECT :
PROPOSED RESIDENTIAL DEVELOPMENT AT NEW KOWLOON INLAND LOT. NO.6552

TITLE :
PART ELEVATION FOR GLASS BALUSTRADE

JOB NO. : J-857	
DRAWN BY : AN	DATE : 28 JAN.2023
CHKD BY :	SCALE A1: 1:50 A3:
DWG. NO. : CW-PE-3603	REV. : F

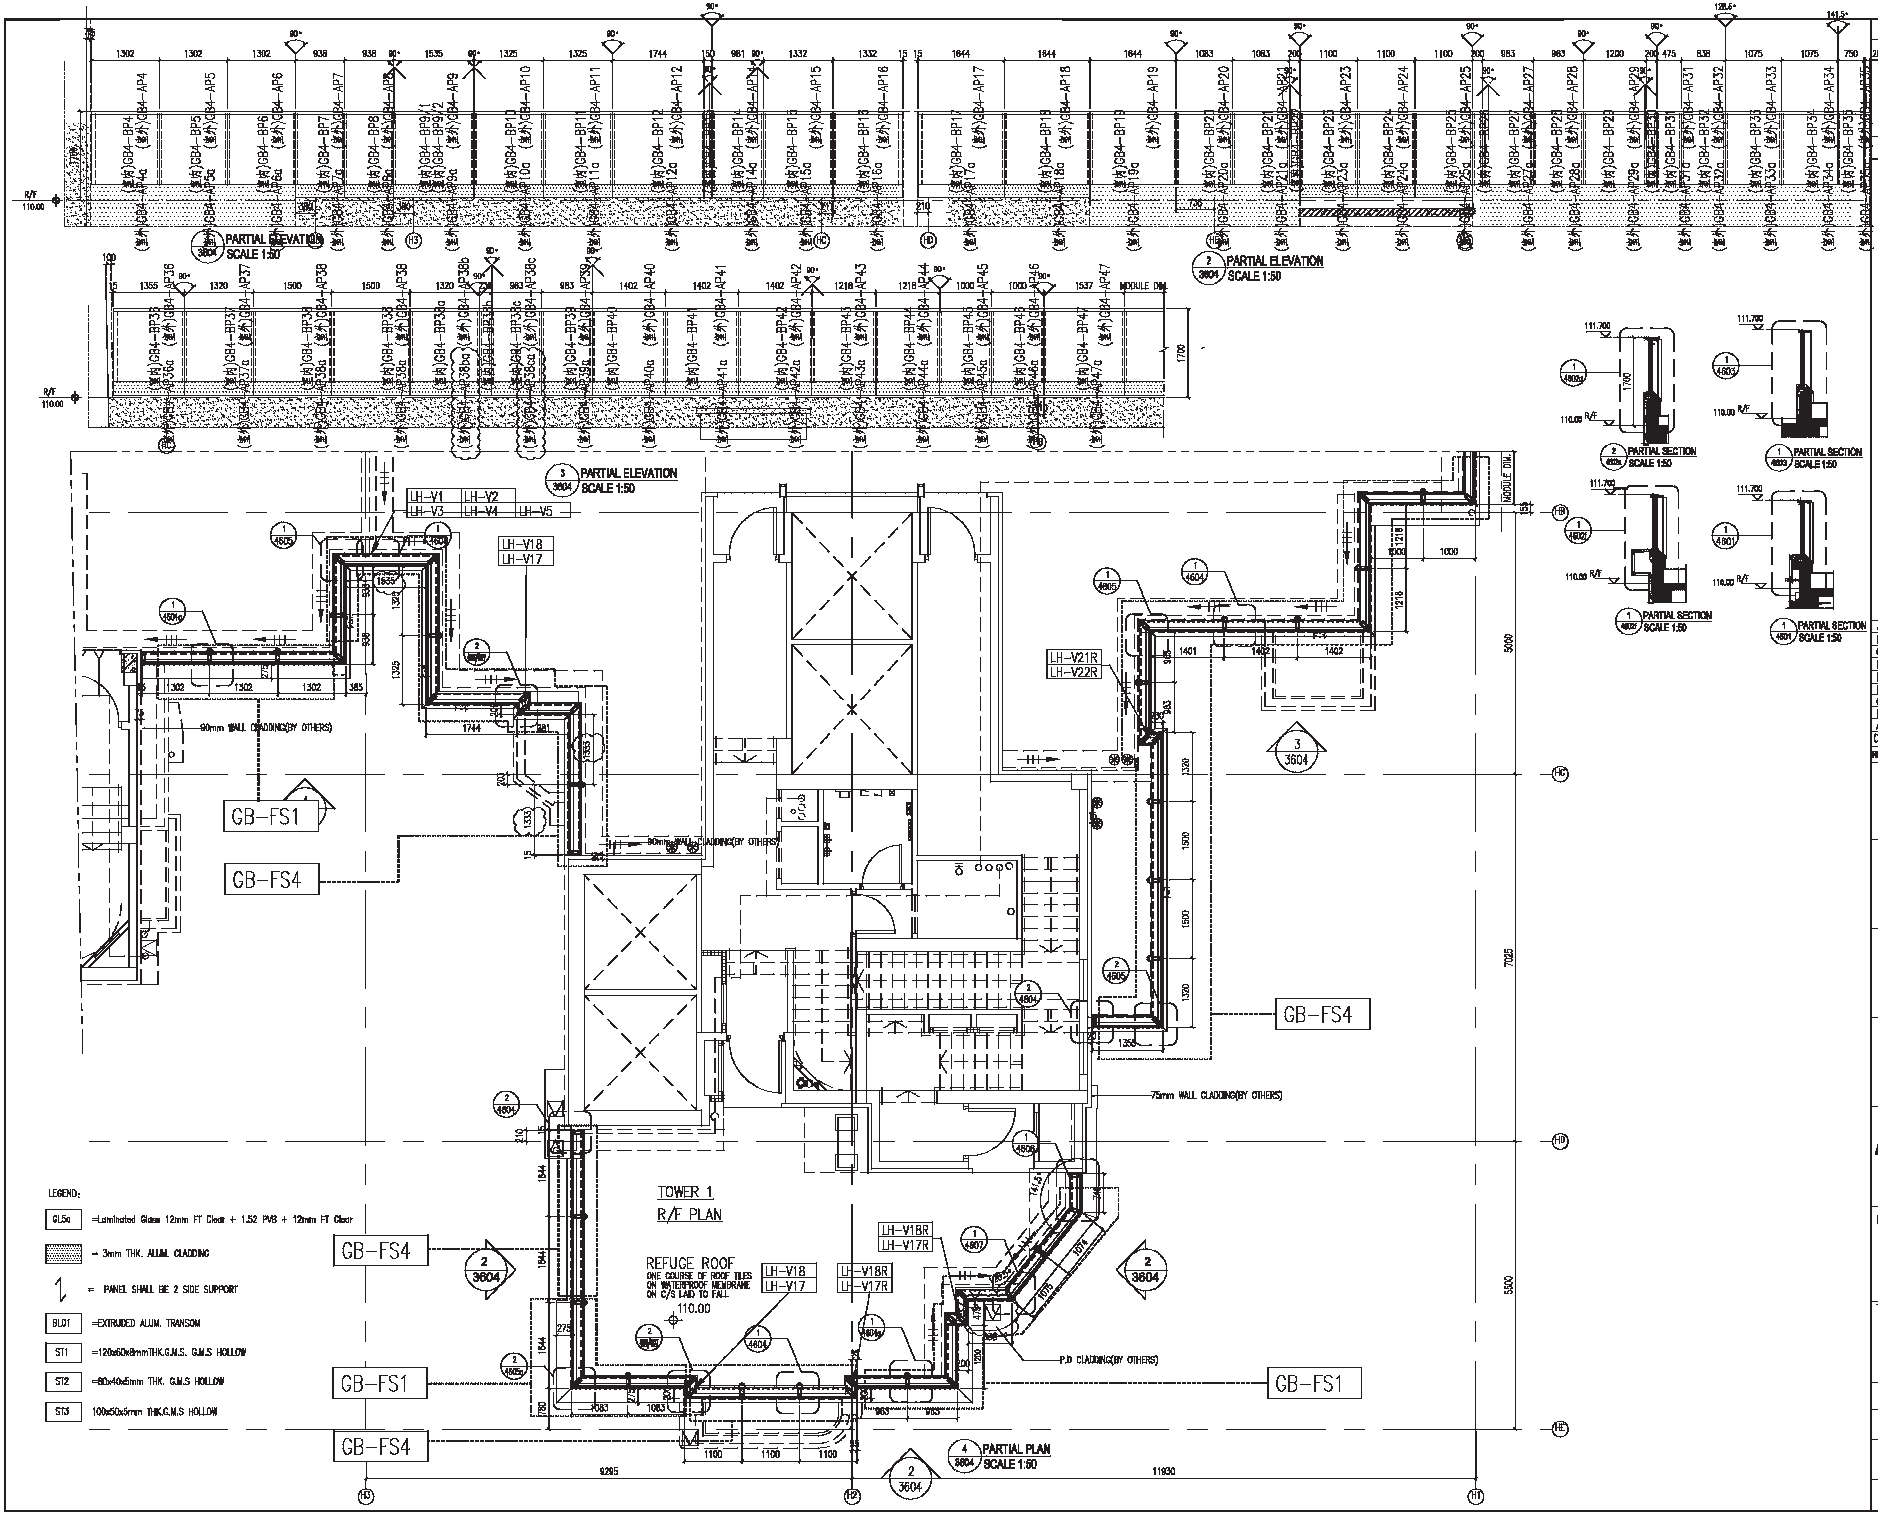

B.D. REF :

F.S.D. REF :

Note :
1.All dimensions are in mm.
2.All elevations are viewed from outside.
3.All dimensions to be verified on site before fabrication.

GENERAL NOTES

Legend :
1. F.F.L.--- Finished Floor Level
2. S.F.L.--- Structural Floor Level
3. /R --- Reversed Detail

X1 — DETAIL MARK NO.
X001 — REFER SHEET NO.

REV.	DATE	DESCRIPTION	BY
J	28.JAN.2023	10TH SUBMISSION	
H	25.DEC.2022	9TH SUBMISSION	
G	22 OCT.2022	8TH SUBMISSION	
F	26 SEP.2022	7TH SUBMISSION	
E	22 Aug.2022	6TH SUBMISSION	
D	01 Aug.2022	5TH SUBMISSION	
C	14 Jul.2022	4TH SUBMISSION	
B	10 May.2022	3rd SUBMISSION	
A	13.Dec.2021	2nd SUBMISSION	
00	18.Oct.2021	1ST SUBMISSION	

CLIENT :
MARBLE EDGE INVESTMENT LTD.

ARCHITECT :
RONALD LU & PARTNERS
ARCHITECTS | PLANNERS | INTERIOR DESIGNERS

STRUCTURAL ENGINEER :
C M WONG & ASSOCIATES LTD


MAIN CONTRACTOR :
裕民建築有限公司


美特鋁質有限公司
MIDI ALUMINIUM FABRICATOR LTD.
Units 6-8, Sunray Industrial Centre, 1/F
618 Cha Kwo Ling Road, Kowloon
Tel:23489211-4 Fax:(852)27727686


PROJECT :
PROPOSED RESIDENTIAL DEVELOPMENT AT NEW KOWLOON INLAND LOT. NO.6562


TITLE :
PART ELEVATION
FOR GLASS BALUSTRADE

JOB NO. : J-857	
DRAWN BY : AN	DATE : 28 JAN.2023
CHKD BY :	SCALE A1: 1:50 A3:
DWG. NO. : CW-PE-3604	REV. : F

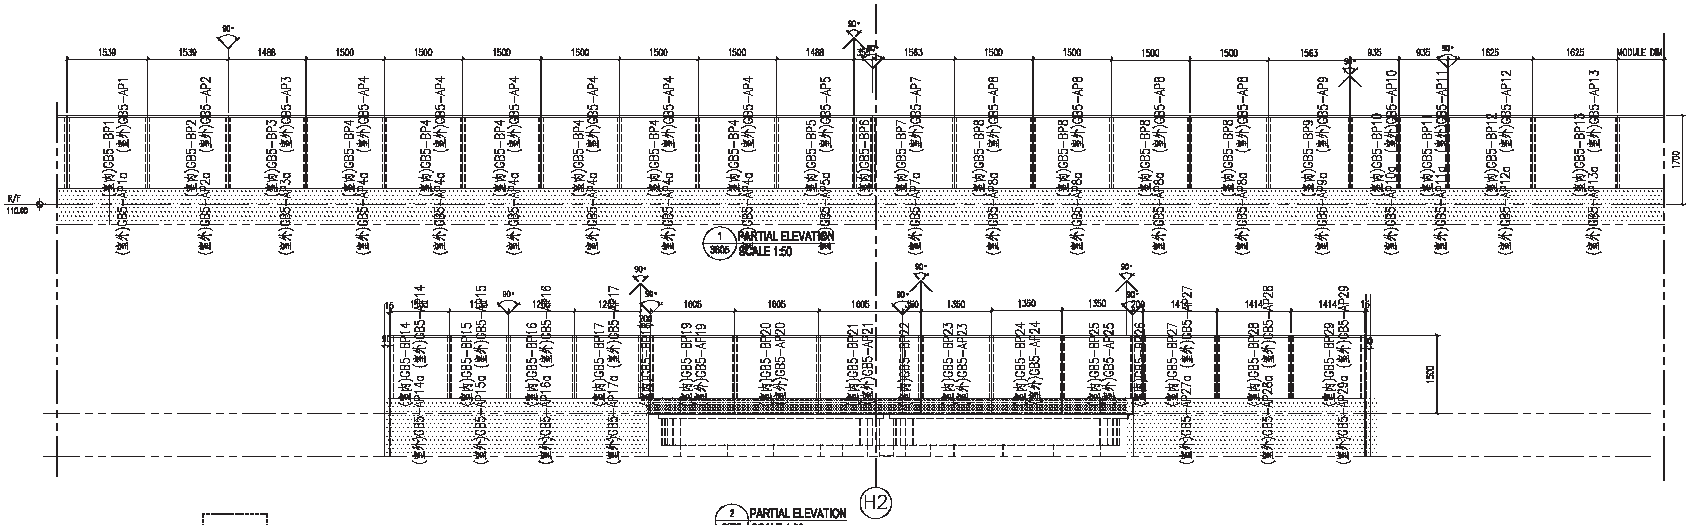

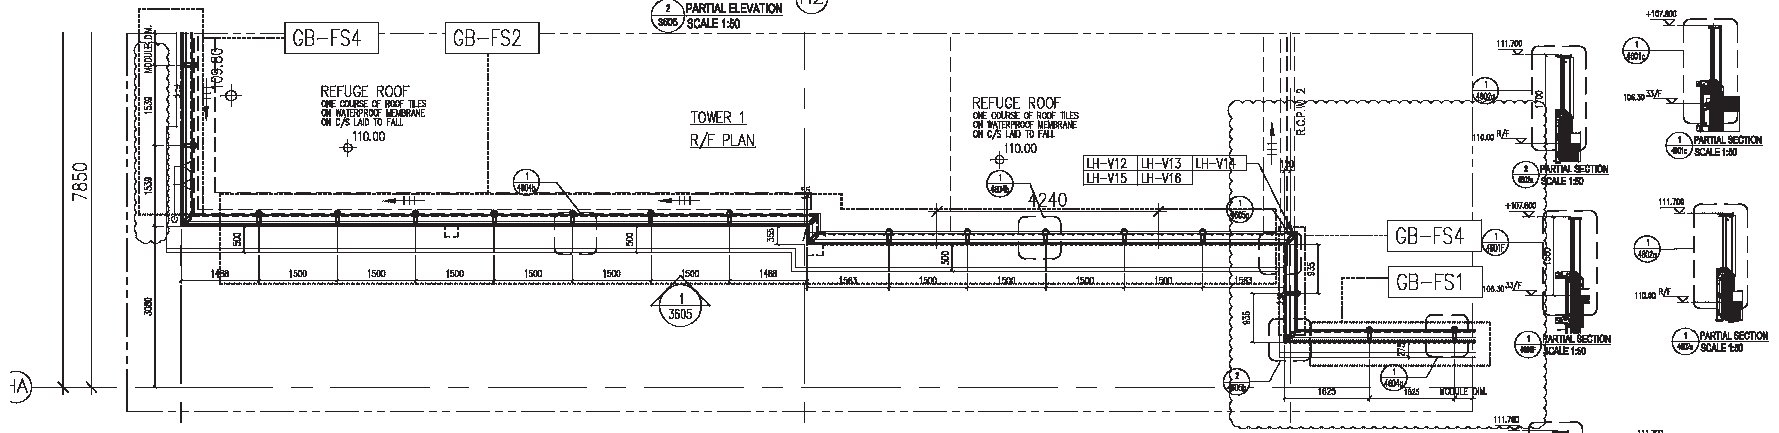

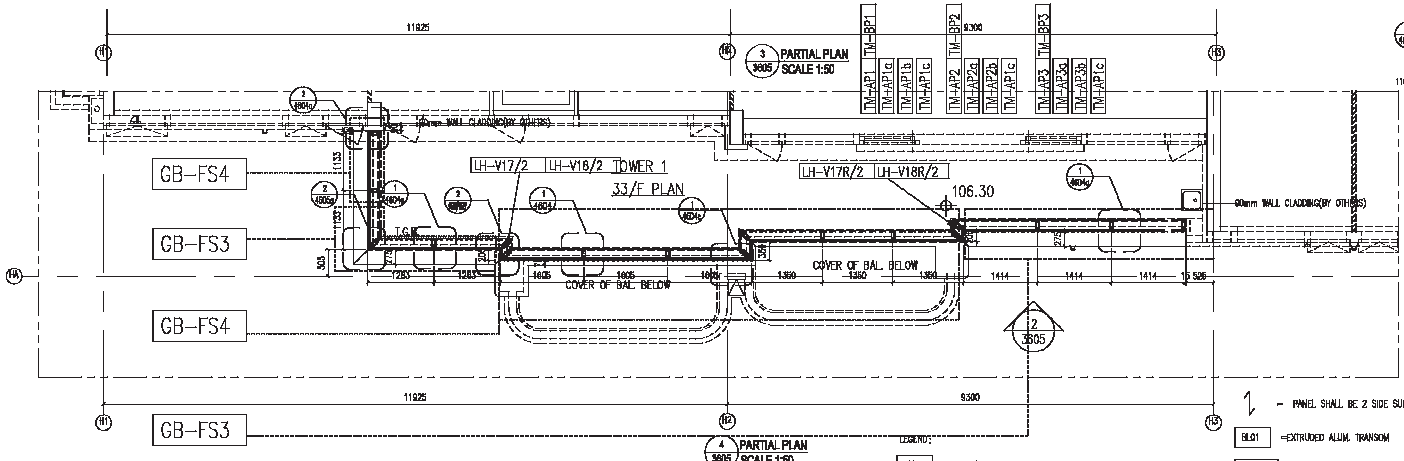

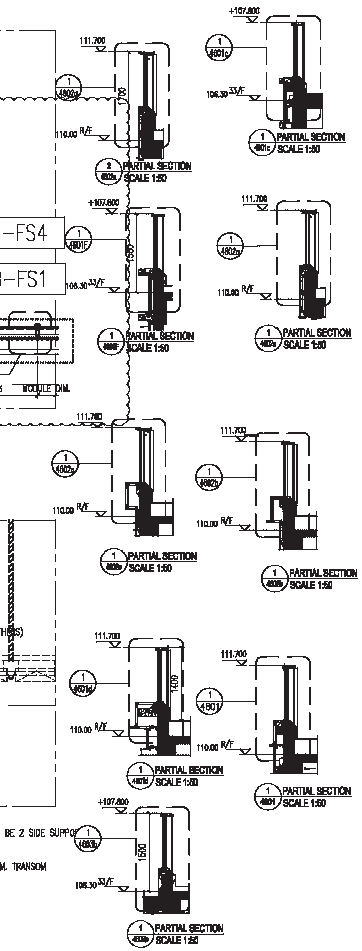

B.D. REF :

F.S.D. REF :

Note :
1.All dimensions are in mm.
2.All elevations are viewed from outside.
3.All dimensions to be verified on site before fabrication.

GENERAL NOTES

Legend :
1. F.F.L.— Finished Floor Level
2. S.F.L.— Structural Floor Level
3. /R — Reversed Detail

X1 — DETAIL MARK NO.
X001 — REFER SHEET NO.

REV.	DATE	DESCRIPTION	BY
J	28.JAN.2023	10TH SUBMISSION	
H	25.DEC.2022	9TH SUBMISSION	
G	22 OCT.2022	8TH SUBMISSION	
F	25 SEP.2022	7TH SUBMISSION	
E	22 Aug.2022	6TH SUBMISSION	
D	01 Aug.2022	5TH SUBMISSION	
C	14 Jul.2022	4TH SUBMISSION	
B	10 May.2022	3rd SUBMISSION	
A	13.Dec.2021	2nd SUBMISSION	
00	18.Oct.2021	1ST SUBMISSION	

CLIENT :
MARBLE EDGE INVESTMENT LTD.

ARCHITECT :
RONALD LU & PARTNERS
ARCHITECTS | PLANNERS | INTERIOR DESIGNERS

STRUCTURAL ENGINEER :
C M WONG & ASSOCIATES LTD

MAIN CONTRACTOR :
裕民建築有限公司

美特鋁質有限公司
MIDI ALUMINIUM FABRICATOR LTD.
Units 6-8, Sunray Industrial Centre, 1/F
610 Cha Kwo Ling Road, Kowloon
Tel:23489211-4 Fax:(852)27727686

PROJECT :
PROPOSED RESIDENTIAL DEVELOPMENT AT NEW KOWLOON INLAND LOT. NO.6552


TITLE :
PART ELEVATION FOR GLASS BALUSTRADE

JOB NO. : J-857


DRAWN BY : AN | DATE : 28 JAN.2023


CHKD BY : | SCALE A1: 1:50 A3:


DWG. NO. : CW-PE-3605 | REV. : F

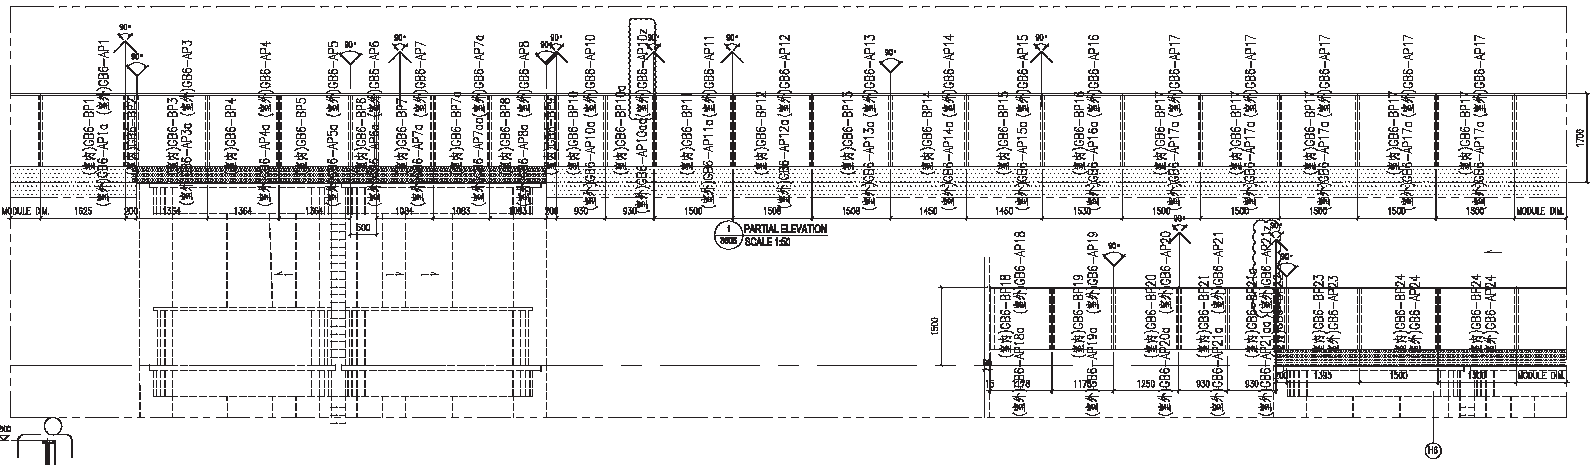



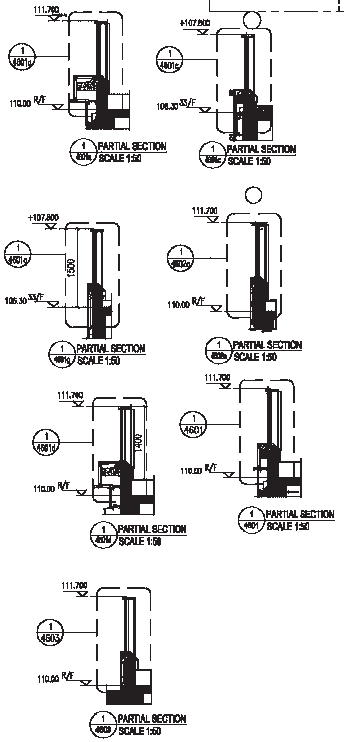

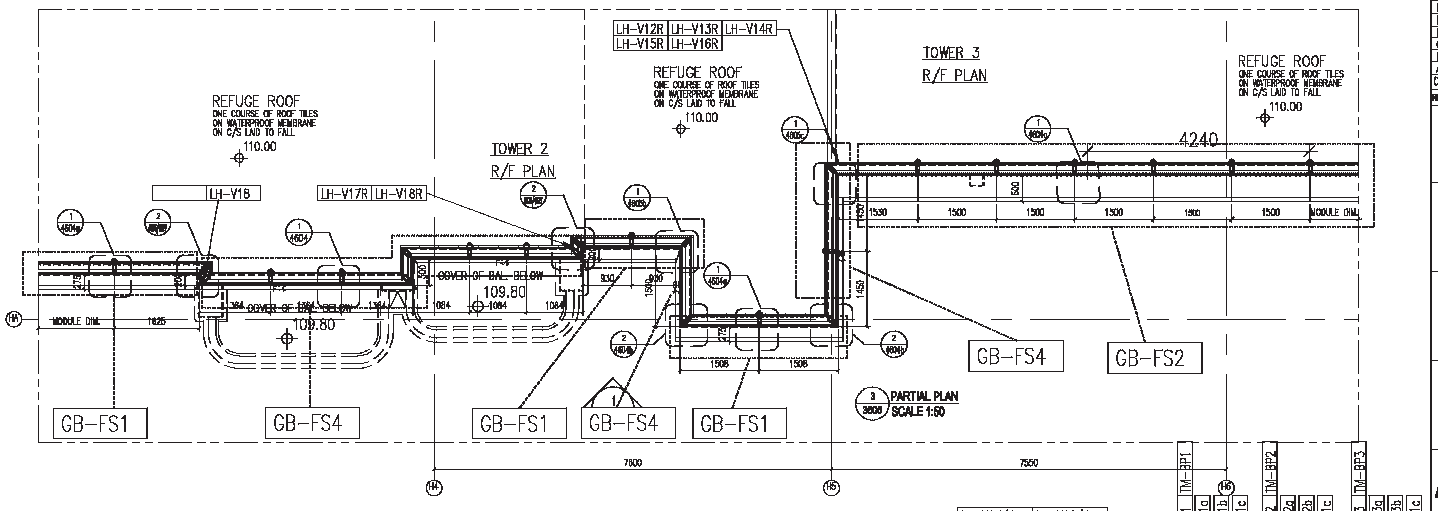

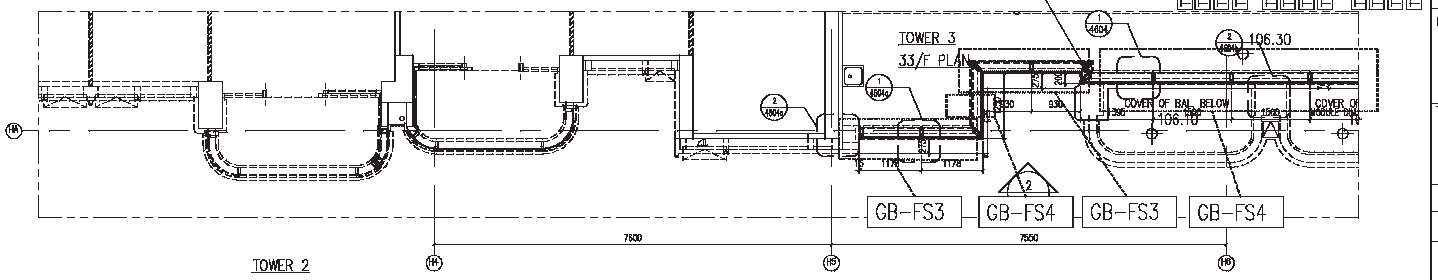

LEGEND:

GL5g	=Laminated Glass 12mm FT Clear + 1.52 PVB + 12mm FT Clear
	= 3mm THK. ALUM. CLADDING
	= PANEL SHALL BE 2 SIDE SUPPORT
BL01	=EXTRUDED ALUM. TRANSOM
ST1	=120x50x5mm THK.G.M.S. G.M.S HOLLOW
ST2	=80x40x5mm THK. G.M.S HOLLOW
ST3	100x50x5mm THK.G.M.S HOLLOW

B.D. REF :

F.S.D. REF :

Note :
1.All dimensions are in mm.
2.All elevations are viewed from outside.
3.All dimensions to be verified on site before fabrication.

GENERAL NOTES

Legend :
1. F.F.L.— Finished Floor Level
2. S.F.L.— Structural Floor Level
3. /R — Reversed Detail

X1 — DETAIL MARK NO.
X001 — REFER SHEET NO.

REV.	DATE	DESCRIPTION	BY
J	28.JAN.2023	10TH SUBMISSION	
H	25.DEC.2022	9TH SUBMISSION	
G	22 OCT.2022	8TH SUBMISSION	
F	26 SEP.2022	7TH SUBMISSION	
E	22 Aug.2022	6TH SUBMISSION	
D	01 Aug.2022	5TH SUBMISSION	
C	14 Jul.2022	4TH SUBMISSION	
B	10 May.2022	3rd SUBMISSION	
A	13.Dec.2021	2nd SUBMISSION	
00	18.Oct.2021	1ST SUBMISSION	

CLIENT :
MARBLE EDGE INVESTMENT LTD.

ARCHITECT :
RONALD LU & PARTNERS
ARCHITECTS | PLANNERS | INTERIOR DESIGNERS

STRUCTURAL ENGINEER :
C M WONG & ASSOCIATES LTD


MAIN CONTRACTOR :
裕民建築有限公司


美特鋁質有限公司
MIDI ALUMINIUM FABRICATOR LTD.
Units 6-8, Sunray Industrial Centre, 1/F
610 Cha Kwo Ling Road, Kowloon
Tel:2348211-4 Fax:(852)27727686


PROJECT :
PROPOSED RESIDENTIAL DEVELOPMENT AT NEW KOWLOON INLAND LOT. NO.6562


TITLE :
PART ELEVATION FOR GLASS BALUSTRADE

JOB NO. : J-857	
DRAWN BY : AN	DATE : 28 JAN.2023
CHKD BY :	SCALE A1: 1/50 A3:

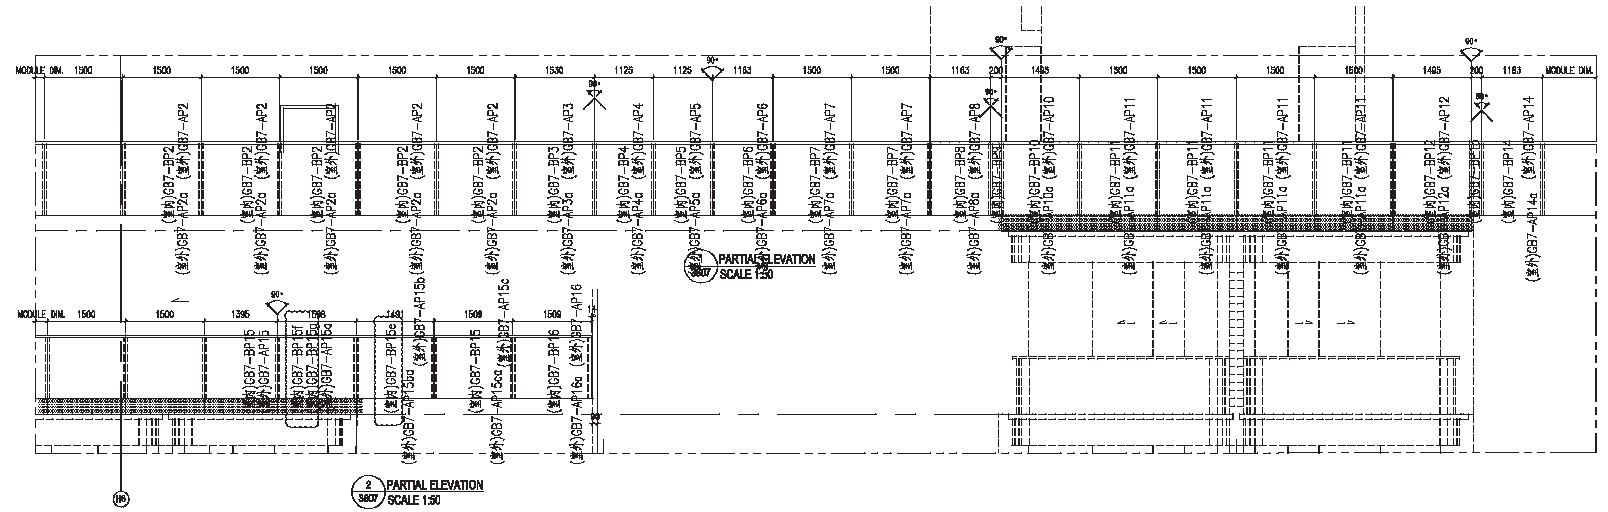

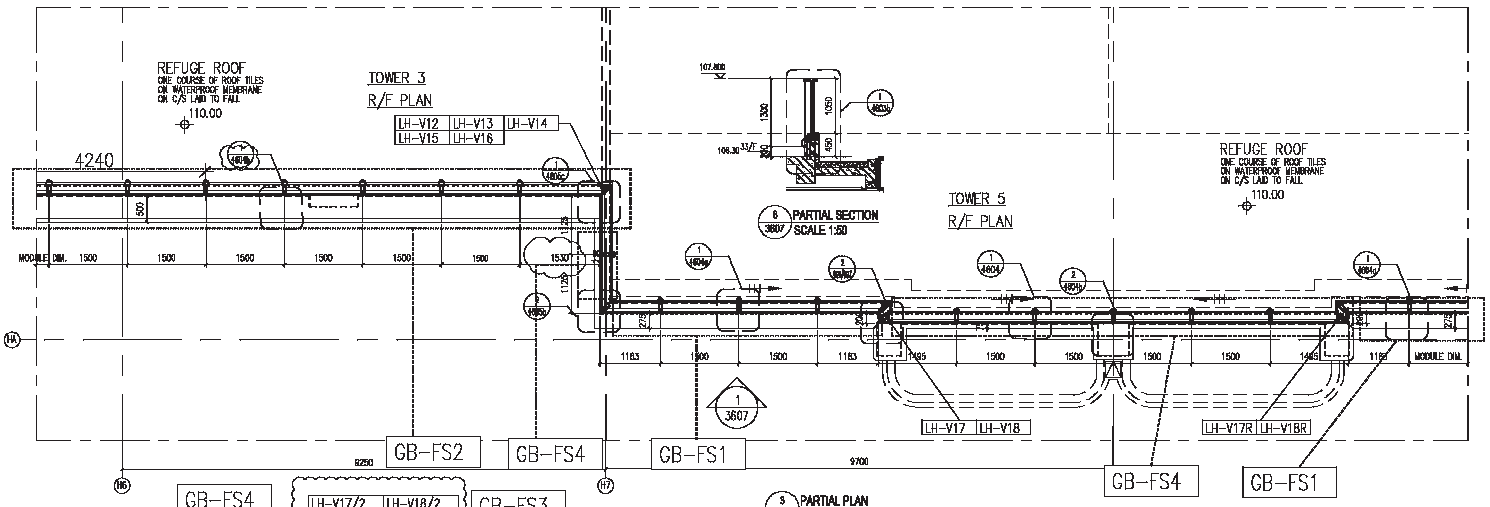

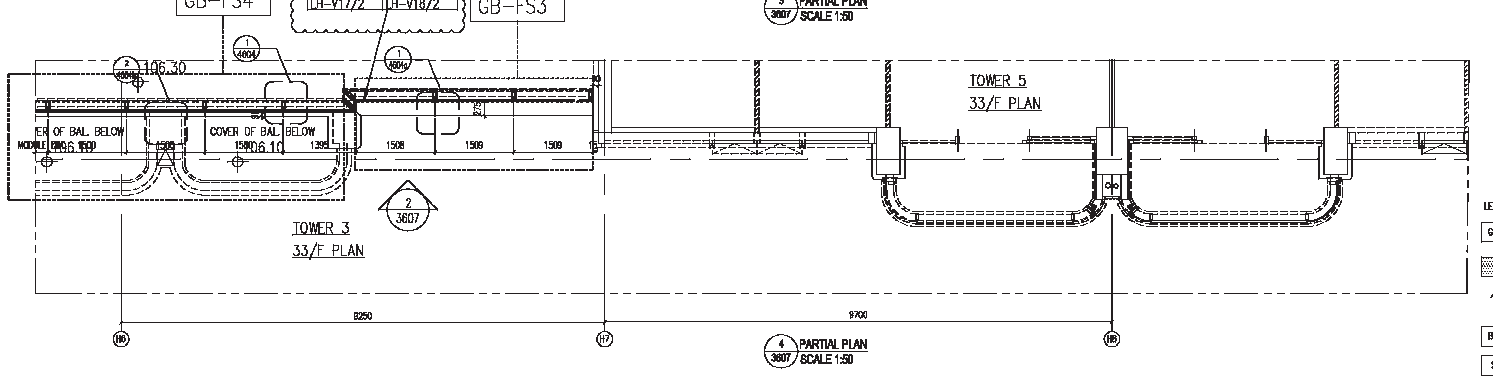

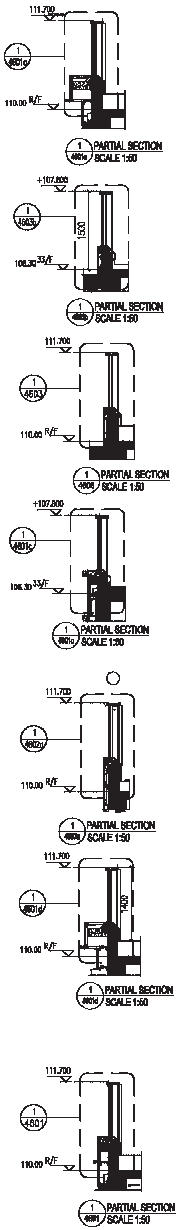

LEGEND:

GL5a	=Laminated Glass 12mm FT Clear + 1.52 PVB + 12mm FT Clear
	= 3mm THK. ALUM. CLADDING
	= PANEL SHALL BE 2 SIDE SUPPORT
BU01	=EXTRUDED ALUM. TRANSOM
ST1	=120x60x8mmTHK.G.M.S. C.M.S HOLLOW
ST2	=80x40x5mm THK. C.M.S HOLLOW
ST3	100x50x5mm THK.G.M.S HOLLOW

B.D. REF :

F.S.D. REF :

Note :
1.All dimensions are in mm.
2.All elevations are viewed from outside.
3.All dimensions to be verified on site before fabrication.

GENERAL NOTES

Legend :
1. F.F.L.— Finished Floor Level
2. S.F.L.— Structural Floor Level
3. /R — Reversed Detail

X1 — DETAIL MARK NO.
X001 — REFER SHEET NO.

REV.	DATE	DESCRIPTION	BY
J	28.JAN.2023	10TH SUBMISSION	
H	25.DEC.2022	9TH SUBMISSION	
G	22 OCT.2022	8TH SUBMISSION	
F	25 SEP.2022	7TH SUBMISSION	
E	22 Aug.2022	6TH SUBMISSION	
D	01 Aug.2022	5TH SUBMISSION	
C	14 Jul.2022	4TH SUBMISSION	
B	10 May.2022	3rd SUBMISSION	
A	13.Dec.2021	2nd SUBMISSION	
00	18.Oct.2021	1ST SUBMISSION	

CLIENT :
MARBLE EDGE INVESTMENT LTD.

ARCHITECT :
RONALD LU & PARTNERS
ARCHITECTS | PLANNERS | INTERIOR DESIGNERS

STRUCTURAL ENGINEER :
C M WONG & ASSOCIATES LTD


MAIN CONTRACTOR :
裕民建築有限公司

美特鋁製有限公司
MIDI ALUMINIUM FABRICATOR LTD.
Units 6-8, Sunray Industrial Centre, 1/F
618 Cha Kwo Ling Road, Kowloon
Tel:23489211-4 Fax:(852)27727686

PROJECT :
PROPOSED RESIDENTIAL DEVELOPMENT AT NEW KOWLOON INLAND LOT. NO.6562

TITLE :
PART ELEVATION
FOR GLASS BALUSTRADE

JOB NO. : J-857	
DRAWN BY : AN	DATE : 28 JAN.2023
CHKD BY :	SCALE A1: 1/50 A3:
DWG. NO. : CW-PE-3607	REV. : F

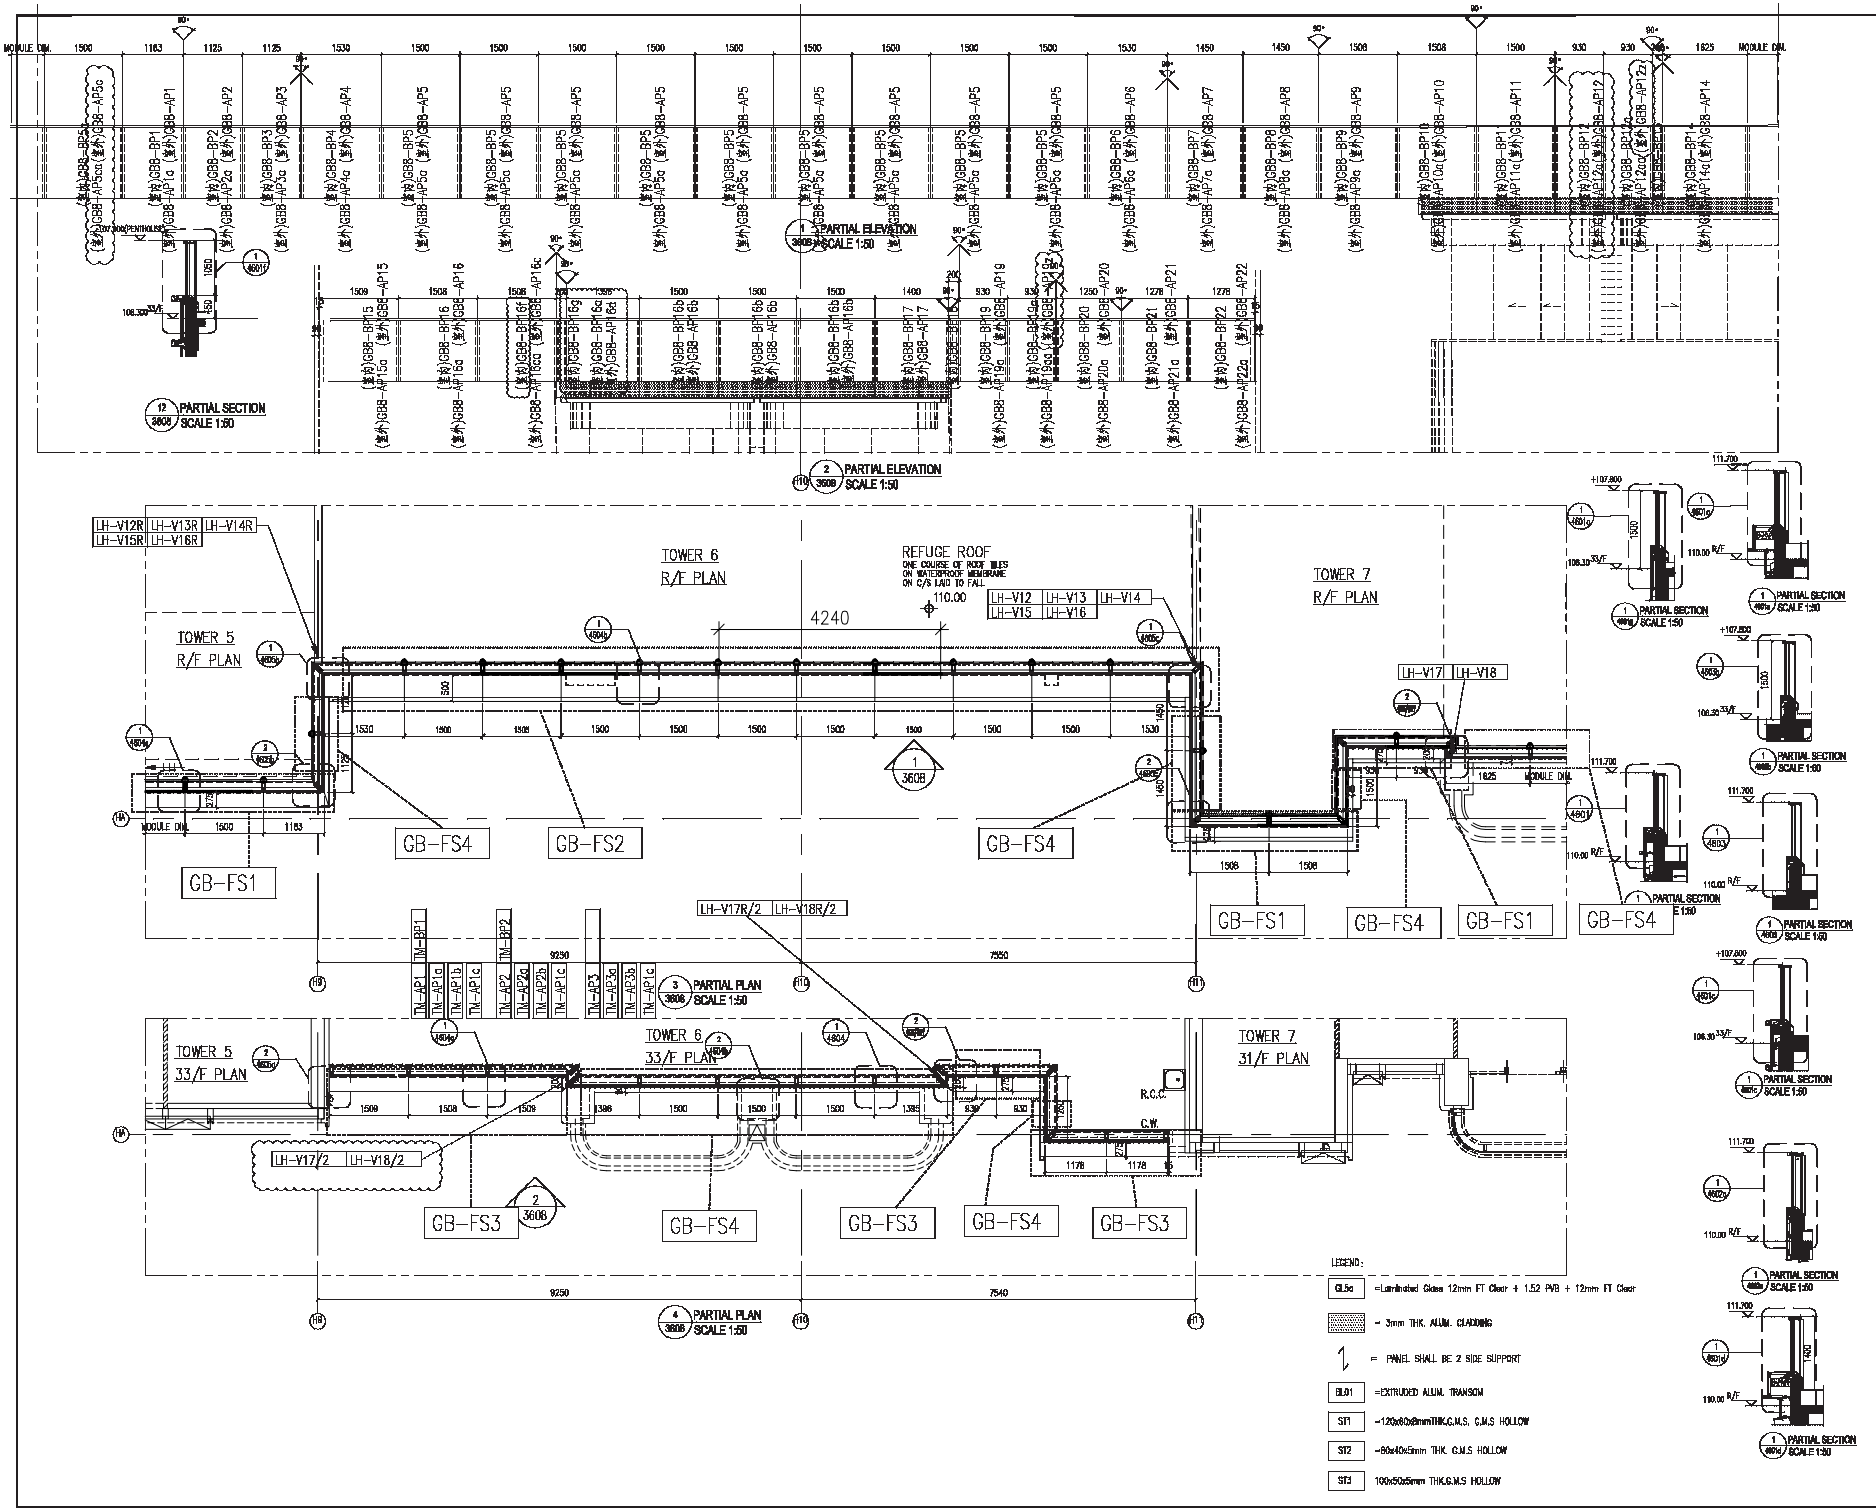

B.D. REF :

F.S.D. REF :

Note :
1.All dimensions are in mm.
2.All elevations are viewed from outside.
3.All dimensions to be verified on site before fabrication.

GENERAL NOTES

Legend :
1. F.F.L.— Finished Floor Level
2. S.F.L.— Structural Floor Level
3. /R — Reversed Detail

X1 — DETAIL MARK NO.
X001 — REFER SHEET NO.

REV.	DATE	DESCRIPTION	BY
J	28.JAN.2023	10TH SUBMISSION	
H	25.DEC.2022	9TH SUBMISSION	
G	22 OCT.2022	8TH SUBMISSION	
F	26 SEP.2022	7TH SUBMISSION	
E	22 Aug.2022	6TH SUBMISSION	
D	01 Aug.2022	5TH SUBMISSION	
C	14 Jul.2022	4TH SUBMISSION	
B	10 May.2022	3rd SUBMISSION	
A	13.Dec.2021	2nd SUBMISSION	
00	18.Oct.2021	1ST SUBMISSION	

CLIENT :
MARBLE EDGE INVESTMENT LTD.

ARCHITECT :
RONALD LU & PARTNERS
ARCHITECTS | PLANNERS | INTERIOR DESIGNERS

STRUCTURAL ENGINEER :
C M WONG & ASSOCIATES LTD


MAIN CONTRACTOR :
裕民建築有限公司


美特鋁質有限公司
MIDI ALUMINUM FABRICATOR LTD.
Units 6-8, Sunray Industrial Centre, 1/F
618 Cha Kwo Ling Road, Kowloon
Tel:23489211-4 Fax:(852)27727686


PROJECT :
PROPOSED RESIDENTIAL DEVELOPMENT AT NEW KOWLOON INLAND LOT. NO.6552


TITLE :
PART ELEVATION
FOR GLASS BALUSTRADE


JOB NO. : J-857	
DRAWN BY : AN	DATE : 28 JAN.2023
CHKD BY :	SCALE A1: 1/50 A3:
DWG. NO. : CW-PE-3608	REV. : F

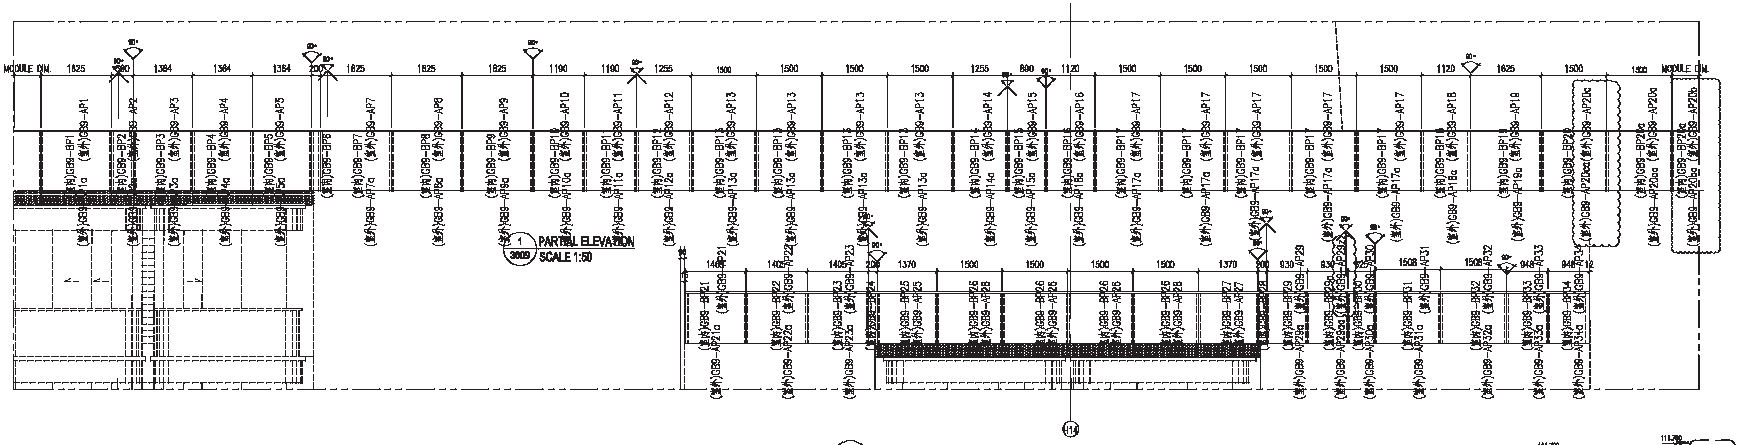

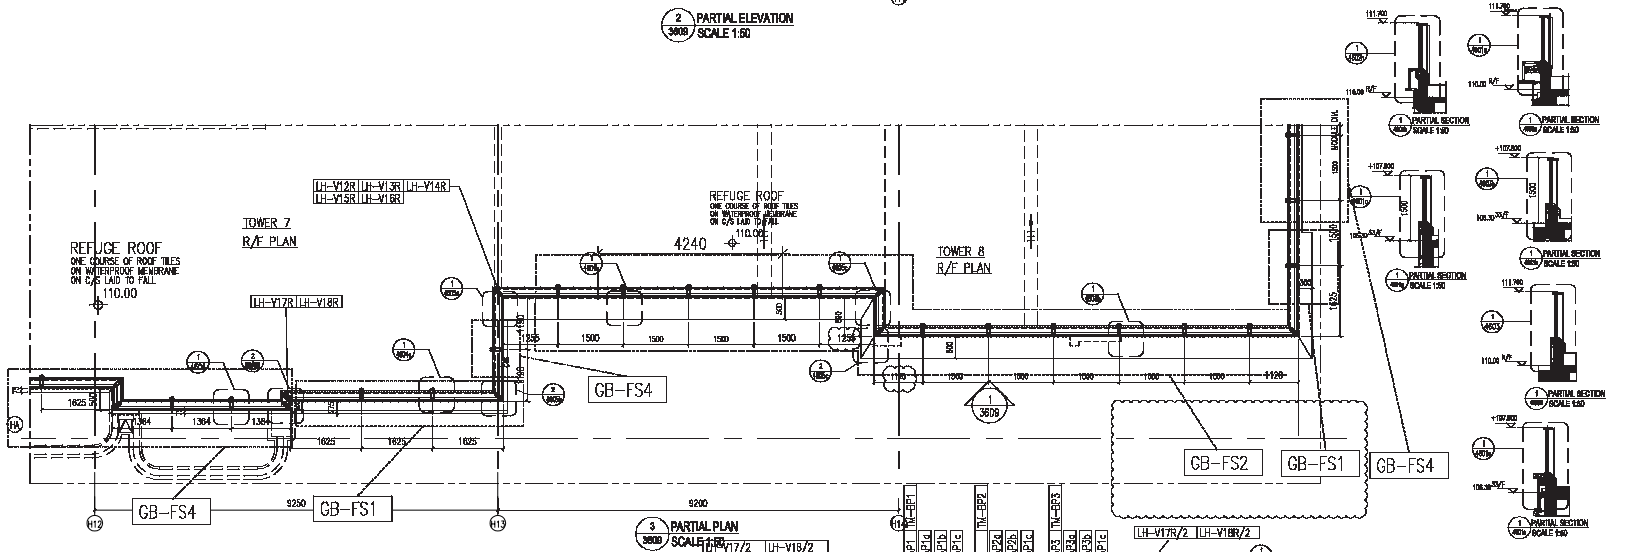

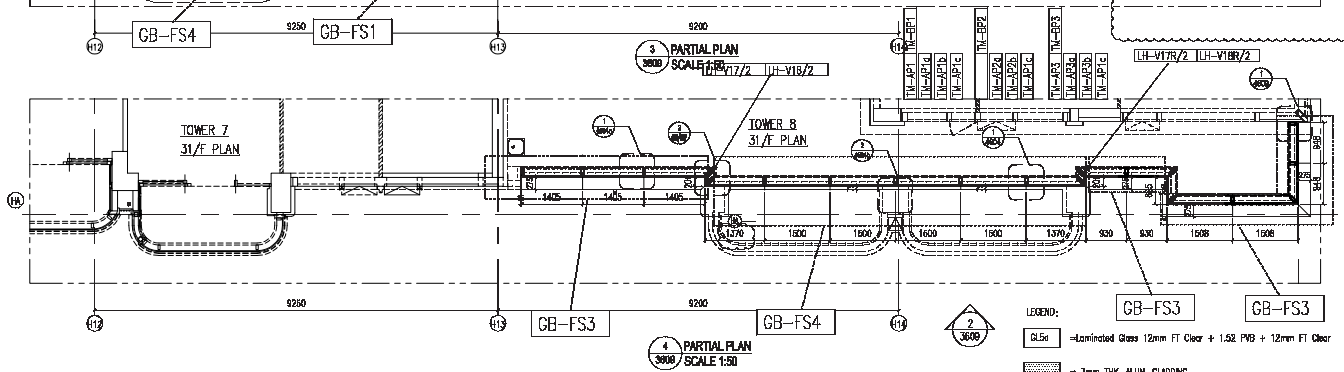

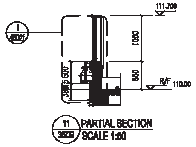

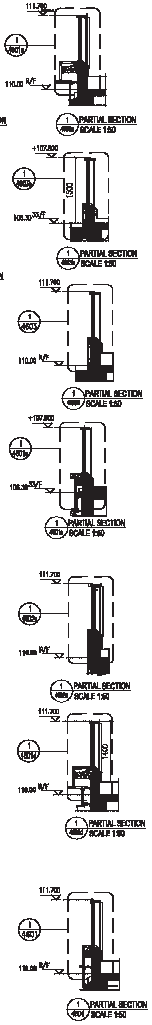

LEGEND:

GL5d	=Laminated Glass 12mm FT Clear + 1.52 PVB + 12mm FT Clear
	= 3mm THK. ALUM. CLADDING
	= PANEL SHALL BE 2 SIDE SUPPORT
BL01	=EXTRUDED ALUM. TRANSOM
ST1	=120x80x6mmTHK.G.M.S. G.M.S HOLLOW
ST2	=60x40x5mm THK. G.M.S HOLLOW
ST3	100x50x5mm THK.G.M.S HOLLOW

B.D. REF :

F.S.D. REF :

Note :
1.All dimensions are in mm.
2.All elevations are viewed from outside.
3.All dimensions to be verified on site before fabrication.

GENERAL NOTES

Legend :
1. F.F.L.--- Finished Floor Level
2. S.F.L.--- Structural Floor Level
3. /R --- Reversed Detail

X1 — DETAIL MARK NO.
X001 — REFER SHEET NO.

REV.	DATE	DESCRIPTION	BY
J	28.JAN.2023	10TH SUBMISSION	
H	25.DEC.2022	9TH SUBMISSION	
G	22 OCT.2022	8TH SUBMISSION	
F	26 SEP.2022	7TH SUBMISSION	
E	22 Aug.2022	6TH SUBMISSION	
D	01 Aug.2022	5TH SUBMISSION	
C	14 Jul.2022	4TH SUBMISSION	
B	10 May.2022	3rd SUBMISSION	
A	13.Dec.2021	2nd SUBMISSION	
00	18.Oct.2021	1ST SUBMISSION	

CLIENT :
MARBLE EDGE INVESTMENT LTD.

ARCHITECT :
RONALD LU & PARTNERS
ARCHITECTS | PLANNERS | INTERIOR DESIGNERS

STRUCTURAL ENGINEER :
C M WONG & ASSOCIATES LTD

MAIN CONTRACTOR :
裕民建築有限公司

美特鋁製有限公司
MIDI ALUMINIUM FABRICATOR LTD.
Units 6-8, Sunray Industrial Centre, 1/F
610 Cha Kwo Ling Road, Kowloon
Tel:23489211-4 Fax:(852)27727686

PROJECT :
PROPOSED RESIDENTIAL DEVELOPMENT AT NEW KOWLOON INLAND LOT. NO.6552


TITLE :
PART ELEVATION
FOR GLASS BALUSTRADE


JOB NO. : J-857


DRAWN BY : AN | DATE : 28 JAN.2023


CHKD BY : | SCALE A1: 1/50 A3:


DWG. NO. : CW-PE-3609 | REV. : F

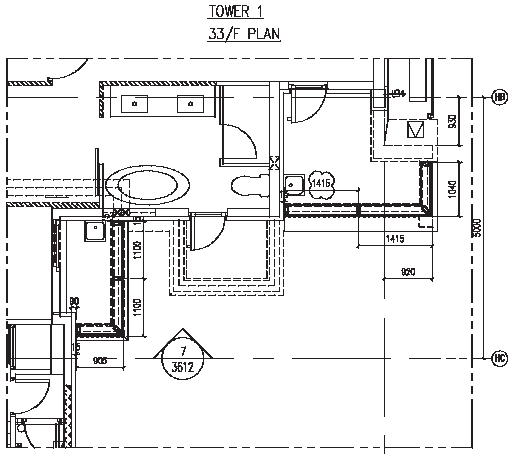


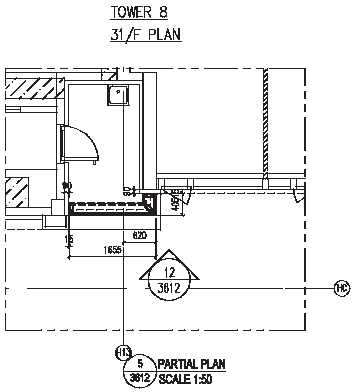


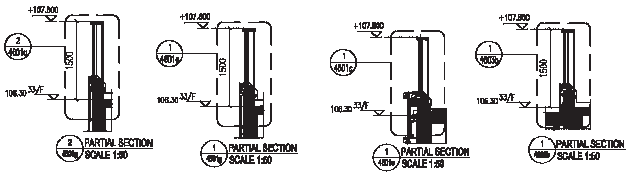


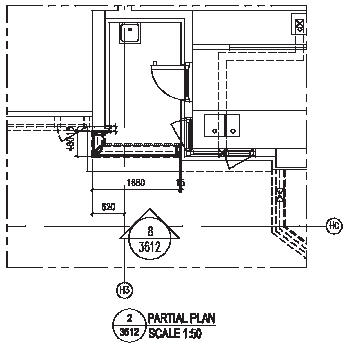


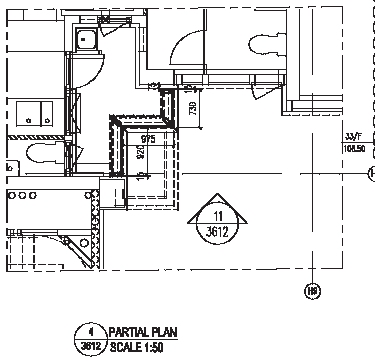


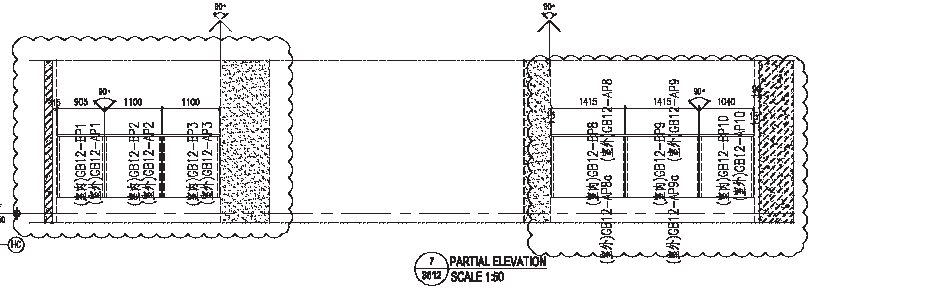

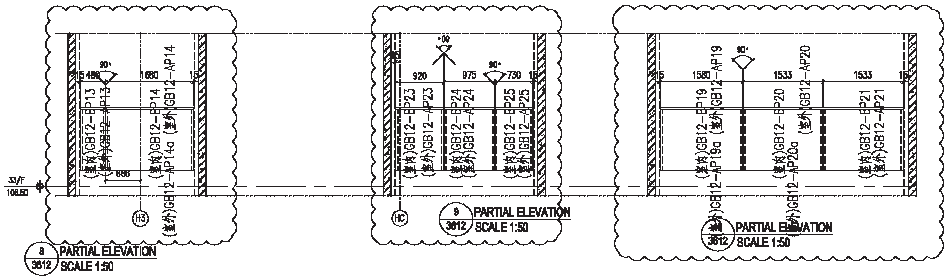

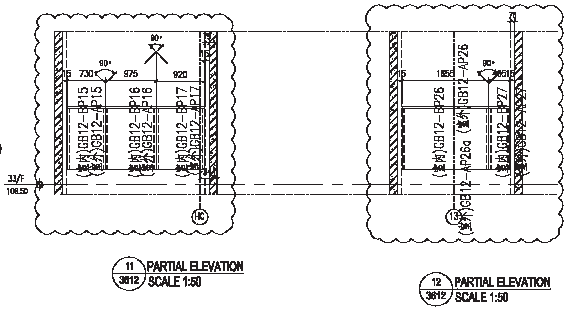

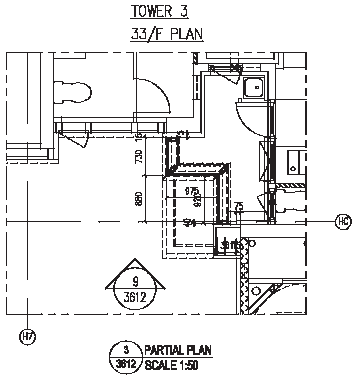

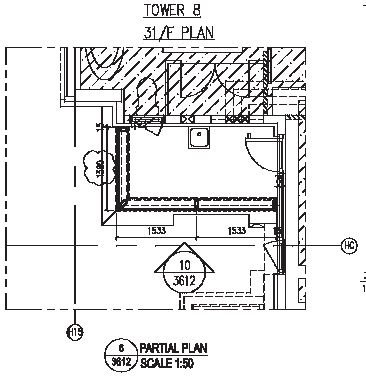

LEGEND:

GL5d	=Laminated Glass 12mm FT Clear + 1.52 PVB + 12mm FT Clear
	= 3mm THK. ALUM. CLADDING
	= PANEL SHALL BE 2 SIDE SUPPORT
BL01	=EXTRUDED ALUM. TRANSOM
ST1	=120x60x5mmTHK.G.M.S. G.M.S HOLLOW
ST2	=50x40x5mm THK. G.M.S HOLLOW
ST3	100x50x5mm THK.G.M.S HOLLOW

B.D. REF :

F.S.D. REF :

Note :
1.All dimensions are in mm.
2.All elevations are viewed from outside.
3.All dimensions to be verified on site before fabrication.

GENERAL NOTES

Legend :
1. F.F.L.— Finished Floor Level
2. S.F.L.— Structural Floor Level
3. /R — Reversed Detail

X1 / X001 — DETAIL MARK NO. / REFER SHEET NO.

REV.	DATE	DESCRIPTION	BY
J	28.JAN.2023	10TH SUBMISSION	
H	25.DEC.2022	9TH SUBMISSION	
G	22 OCT.2022	8TH SUBMISSION	
F	25 SEP.2022	7TH SUBMISSION	
E	22 Aug.2022	6TH SUBMISSION	
D	01 Aug.2022	5TH SUBMISSION	
C	14 Jul.2022	4TH SUBMISSION	
B	10 May.2022	3rd SUBMISSION	
A	13.Dec.2021	2nd SUBMISSION	
00	18.Oct.2021	1ST SUBMISSION	

CLIENT :
MARBLE EDGE INVESTMENT LTD.

ARCHITECT :
RONALD LU & PARTNERS
ARCHITECTS | PLANNERS | INTERIOR DESIGNERS

STRUCTURAL ENGINEER :
C M WONG & ASSOCIATES LTD

MAIN CONTRACTOR :
裕民建築有限公司

美特鋁質有限公司
MIDI ALUMINIUM FABRICATOR LTD.
Units 6-8, Sunray Industrial Centre, 1/F
618 Cha Kwo Ling Road, Kowloon
Tel:23489211-4 Fax:(852)27727686

PROJECT :
PROPOSED RESIDENTIAL DEVELOPMENT AT NEW KOWLOON INLAND LOT. NO.6562

TITLE :
PART ELEVATION FOR GLASS BALUSTRADE

JOB NO. : J-857

DRAWN BY : AN | DATE : 28 JAN.2023

CHKD BY : | SCALE A1: 1/50 A3:

DWG. NO. : CW-PE-3612 | REV. : F

座号	铝板加工图号	数量
T1	GB4-AP10	1
T1	GB4-AP10a	1
T1	GB4-AP11	1
T1	GB4-AP11a	1
T1	GB4-AP12	1
T1	GB4-AP12a	1
T1	GB4-AP14	1
T1	GB4-AP14a	1
T1	GB4-AP15	1
T1	GB4-AP15a	1
T1	GB4-AP16	1
T1	GB4-AP16a	1
T1	GB4-AP17	1
T1	GB4-AP17a	1
T1	GB4-AP18	1
T1	GB4-AP18a	1
T1	GB4-AP19	1
T1	GB4-AP19a	1
T1	GB4-AP20	1
T1	GB4-AP20a	1
T1	GB4-AP21	1
T1	GB4-AP21a	1
T1	GB4-AP23	1
T1	GB4-AP23a	1
T1	GB4-AP24	1
T1	GB4-AP24a	1
T1	GB4-AP25	1
T1	GB4-AP25a	1
T1	GB4-AP27	1
T1	GB4-AP27a	1
T1	GB4-AP28	1
T1	GB4-AP28a	1
T1	GB4-AP29	1
T1	GB4-AP29a	1
T1	GB4-AP31	1
T1	GB4-AP31a	1
T1	GB4-AP32	1
T1	GB4-AP32a	1
T1	GB4-AP33	1
T1	GB4-AP33a	1
T1	GB4-AP34	1
T1	GB4-AP34a	1
T1	GB4-AP35	1

T1	GB4-AP35a	1
T1	GB4-AP36	1
T1	GB4-AP36a	1
T1	GB4-AP37	1
T1	GB4-AP37a	1
T1	GB4-AP38	2
T1	GB4-AP38a	2
T1	GB4-AP38b	1
T1	GB4-AP38ba	1
T1	GB4-AP38c	1
T1	GB4-AP38ca	1
T1	GB4-AP39	1
T1	GB4-AP40	1
T1	GB4-AP41	1
T1	GB4-AP42	1
T1	GB4-AP43	1
T1	GB4-AP44	1
T1	GB4-AP45	1
T1	GB4-AP46	1
T1	GB4-AP47	1
T1	GB4-AP8	1
T1	GB4-AP8a	1
T1	GB4-AP9	1
T1	GB4-AP9a	1
T1	GB4-BP10	1
T1	GB4-BP11	1
T1	GB4-BP12	1
T1	GB4-BP13	1
T1	GB4-BP14	1
T1	GB4-BP15	1
T1	GB4-BP16	1
T1	GB4-BP17	1
T1	GB4-BP18	1
T1	GB4-BP19	1
T1	GB4-BP20	1
T1	GB4-BP21	1
T1	GB4-BP22	1
T1	GB4-BP23	1
T1	GB4-BP24	1
T1	GB4-BP25	1
T1	GB4-BP26	1
T1	GB4-BP27	1
T1	GB4-BP28	1

T1	GB4-BP29	1
T1	GB4-BP30	1
T1	GB4-BP31	1
T1	GB4-BP32	1
T1	GB4-BP33	1
T1	GB4-BP34	1
T1	GB4-BP35	1
T1	GB4-BP36	1
T1	GB4-BP37	1
T1	GB4-BP38	2
T1	GB4-BP38a	1
T1	GB4-BP38b	1
T1	GB4-BP38c	1
T1	GB4-BP39	1
T1	GB4-BP40	1
T1	GB4-BP41	1
T1	GB4-BP42	1
T1	GB4-BP43	1
T1	GB4-BP44	1
T1	GB4-BP45	1
T1	GB4-BP46	1
T1	GB4-BP47	1
T1	GB4-BP8	1
T1	GB4-BP9/1	1
T1	GB4-BP9/2	1
T1	GB5-AP1	1
T1	GB5-AP14	1
T1	GB5-AP14a	1
T1	GB5-AP15	1
T1	GB5-AP15a	1
T1	GB5-AP16	1
T1	GB5-AP16a	1
T1	GB5-AP17	1
T1	GB5-AP17a	1
T1	GB5-AP18	1
T1	GB5-AP19	1
T1	GB5-AP1a	1
T1	GB5-AP2	1
T1	GB5-AP20	1
T1	GB5-AP21	1
T1	GB5-AP22	1
T1	GB5-AP23	1
T1	GB5-AP24	1

T1	GB5-AP25	1
T1	GB5-AP26	1
T1	GB5-AP27	1
T1	GB5-AP27a	1
T1	GB5-AP28	1
T1	GB5-AP28a	1
T1	GB5-AP29	1
T1	GB5-AP29a	1
T1	GB5-AP2a	1
T1	GB5-AP3	1
T1	GB5-AP3a	1
T1	GB5-AP4	6
T1	GB5-AP4a	6
T1	GB5-AP5	1
T1	GB5-AP5a	1
T1	GB5-AP6	1
T1	GB5-AP6a	1
T1	GB5-AP7	1
T1	GB5-AP7a	1
T1	GB5-AP8	4
T1	GB5-AP8a	4
T1	GB5-AP9	1
T1	GB5-AP9a	1
T1	GB5-BP19	1
T1	GB5-BP20	1
T1	GB5-BP21	1
T1	GB5-BP23	1
T1	GB5-BP24	1
T1	GB5-BP25	1
T1	GB-FS1	7
T1	GB-FS2	10
T1	GB-FS3	4
T1	GB-FS4	20
T1	LH-V1	1
T1	LH-V12	1
T1	LH-V13	1
T1	LH-V14	1
T1	LH-V15	1
T1	LH-V16	1
T1	LH-V17	2
T1	LH-V17/2	1
T1	LH-V17R	2
T1	LH-V17R/2	1

T1	LH-V18	2
T1	LH-V18/2	1
T1	LH-V18R	2
T1	LH-V18R/2	1
T1	LH-V2	1
T1	LH-V21R	1
T1	LH-V22R	1
T1	LH-V3	1
T1	LH-V4	1
T1	LH-V5	1
T1	TM-AP1	1
T1	TM-AP1a	1
T1	TM-AP1b	1
T1	TM-AP1c	1
T1	TM-AP2	1
T1	TM-AP2a	1

T1	TM-AP2b	1
T1	TM-AP2c	1
T1	TM-AP3	1
T1	TM-AP3a	1
T1	TM-AP3b	1
T1	TM-AP3c	1
T1	TM-BP1	1
T1	TM-BP2	1
T1	TM-BP3	1
T1	857-ZM-AP1	30
T1	GB12-AP1	1
T1	GB12-AP2	1
T1	GB12-AP3	1
T1	GB12-BP1	1
T1	GB12-BP2	1
T1	GB12-BP3	1
T1	GB12-AP8	1
T1	GB12-AP9	1
T1	GB12-AP10	1
T1	GB12-AP8a	1
T1	GB12-AP9a	1
T1	GB12-BP8	1
T1	GB12-BP9	1
T1	GB12-BP10	1
T1	GB12-AP13	1
T1	GB12-AP14	1
T1	GB12-BP13	1
T1	GB12-BP14	1
T1	GB12-AP14a	1

座号	加工图号	数量
T2	GB3-AP16	1
T2	GB3-AP16a	1
T2	GB3-AP17	1
T2	GB3-AP17a	1
T2	GB3-AP18	1
T2	GB3-AP18a	1
T2	GB3-AP34	1
T2	GB3-AP34a	1
T2	GB3-AP35	1
T2	GB3-AP35a	1
T2	GB3-AP36	1
T2	GB3-AP36a	1
T2	GB3-AP37	1
T2	GB3-AP37a	1
T2	GB3-AP38	1
T2	GB3-AP38a	1
T2	GB3-AP39	1
T2	GB3-AP39a	1
T2	GB3-AP41	1
T2	GB3-AP41a	1
T2	GB3-AP42	1
T2	GB3-AP42a	1
T2	GB3-BP16	1
T2	GB3-BP17	1
T2	GB3-BP18	1
T2	GB3-BP34	1
T2	GB3-BP35	1
T2	GB3-BP36	1
T2	GB3-BP37	1
T2	GB3-BP38	1
T2	GB3-BP39	1
T2	GB3-BP40	1
T2	GB3-BP41	1
T2	GB3-BP42	1
T2	GB4-AP4	1
T2	GB4-AP4a	1
T2	GB4-AP5	1
T2	GB4-AP5a	1

T2	GB4-AP6	1
T2	GB4-AP6a	1
T2	GB4-AP7	1
T2	GB4-AP7a	1
T2	GB4-BP4	1
T2	GB4-BP5	1
T2	GB4-BP6	1
T2	GB4-BP7	1
T2	GB5-AP10	1
T2	GB5-AP10a	1
T2	GB5-AP11	1
T2	GB5-AP11a	1
T2	GB5-AP12	1
T2	GB5-AP12a	1
T2	GB5-AP13	1
T2	GB5-AP13a	1
T2	GB5-BP10	1
T2	GB5-BP11	1
T2	GB5-BP12	1
T2	GB5-BP13	1
T2	GB6-AP1	1
T2	GB6-AP10	1
T2	GB6-AP10a	1
T2	GB6-AP11	1
T2	GB6-AP11a	1
T2	GB6-AP12	1
T2	GB6-AP12a	1
T2	GB6-AP13	1
T2	GB6-AP13a	1
T2	GB6-AP14	1
T2	GB6-AP14a	1
T2	GB6-AP15	1
T2	GB6-AP15a	1
T2	GB6-AP1a	1
T2	GB6-AP3	1
T2	GB6-AP3a	1
T2	GB6-AP4	1
T2	GB6-AP4a	1
T2	GB6-AP5	1

T2	GB6-AP5a	1
T2	GB6-AP6	1
T2	GB6-AP6a	1
T2	GB6-AP7	1
T2	GB6-AP7a	1
T2	GB6-AP7a	1
T2	GB6-AP7aa	1
T2	GB6-AP8	1
T2	GB6-AP8a	1
T2	GB6-BP1	1
T2	GB6-BP10	1
T2	GB6-BP11	1
T2	GB6-BP12	1
T2	GB6-BP13	1
T2	GB6-BP14	1
T2	GB6-BP15	1
T2	GB6-BP2	1
T2	GB6-BP3	1
T2	GB6-BP4	1
T2	GB6-BP5	1
T2	GB6-BP6	1
T2	GB6-BP7	1
T2	GB6-BP7a	1
T2	GB6-BP8	1
T2	GB6-BP9	1
T2	GB-FS1	7
T2	GB-FS4	3
T2	LH-V12R	1
T2	LH-V13R	1
T2	LH-V14R	1
T2	LH-V15R	1
T2	LH-V16R	1
T2	LH-V17R	1
T2	LH-V18	1
T2	LH-V18R	1
T2	857-ZM-AP1	30
		150

座号	加工图号	数量
T3	GB12-AP23	1
T3	GB12-AP24	1
T3	GB12-AP25	1
T3	GB12-BP23	1
T3	GB12-BP24	1
T3	GB12-BP25	1
T3	GB3-AP10	1
T3	GB3-AP10a	1
T3	GB3-AP11	1
T3	GB3-AP11a	1
T3	GB3-AP12	1
T3	GB3-AP12a	1
T3	GB3-AP13	1
T3	GB3-AP13a	1
T3	GB3-AP14	1
T3	GB3-AP14a	1
T3	GB3-AP15	1
T3	GB3-AP15a	1
T3	GB3-AP19	1
T3	GB3-AP19a	1
T3	GB3-AP20	1
T3	GB3-AP20a	1
T3	GB3-AP21	1
T3	GB3-AP21a	1
T3	GB3-AP22	1
T3	GB3-AP22a	1
T3	GB3-AP23	1
T3	GB3-AP23a	1
T3	GB3-AP25	1
T3	GB3-AP25a	1
T3	GB3-AP26	2
T3	GB3-AP26a	2
T3	GB3-AP27	1
T3	GB3-AP27a	1
T3	GB3-AP29	1
T3	GB3-AP29a	1
T3	GB3-AP30	1
T3	GB3-AP30a	1
T3	GB3-AP31	1

T3	GB3-AP31a	1
T3	GB3-AP32	1
T3	GB3-AP32a	1
T3	GB3-AP33	1
T3	GB3-AP33a	1
T3	GB3-AP8	1
T3	GB3-AP8a	1
T3	GB3-AP9	1
T3	GB3-AP9a	1
T3	GB3-BP10	1
T3	GB3-BP11	1
T3	GB3-BP12	1
T3	GB3-BP13	1
T3	GB3-BP14	1
T3	GB3-BP15	1
T3	GB3-BP19	1
T3	GB3-BP20	1
T3	GB3-BP21	1
T3	GB3-BP22	1
T3	GB3-BP23	1
T3	GB3-BP24	1
T3	GB3-BP25	1
T3	GB3-BP26	2
T3	GB3-BP27	1
T3	GB3-BP28	1
T3	GB3-BP29	1
T3	GB3-BP30	1
T3	GB3-BP31	1
T3	GB3-BP32	1
T3	GB3-BP33	1
T3	GB3-BP8/1	1
T3	GB3-BP8/2	1
T3	GB3-BP9	1
T3	GB6-AP16	1
T3	GB6-AP16a	1
T3	GB6-AP17	5
T3	GB6-AP17a	5
T3	GB6-AP18	1
T3	GB6-AP18a	1
T3	GB6-AP19	1

T3	GB6-AP19a	1
T3	GB6-AP20	1
T3	GB6-AP20a	1
T3	GB6-AP21	1
T3	GB6-AP21a	1
T3	GB6-AP21aa	1
T3	GB6-AP21z	1
T3	GB6-AP23	1
T3	GB6-AP24	2
T3	GB6-BP16	1
T3	GB6-BP17	5
T3	GB6-BP18	1
T3	GB6-BP19	1
T3	GB6-BP20	1
T3	GB6-BP21	1
T3	GB6-BP21a	1
T3	GB6-BP22	1
T3	GB6-BP23	1
T3	GB6-BP24	2
T3	GB7-AP15	1
T3	GB7-AP15a	1
T3	GB7-AP15b	1
T3	GB7-AP15ba	1
T3	GB7-AP15c	1
T3	GB7-AP15ca	1
T3	GB7-AP16	1
T3	GB7-AP16a	1
T3	GB7-AP2	5
T3	GB7-AP3	5
T3	GB7-BP15	1
T3	GB7-BP15a	1
T3	GB7-BP15b	1
T3	GB7-BP15c	1
T3	GB7-BP15e	1
T3	GB7-BP15f	1
T3	GB7-BP2	5
T3	GB7-BP3	1

T3	GB-FS1	6
T3	GB-FS2	4
T3	GB-FS3	4
T3	GB-FS4	5
T3	GB-FS4	5
T3	LH-V1	1
T3	LH-V12	1
T3	LH-V13	1
T3	LH-V14	1
T3	LH-V15	1
T3	LH-V16	1
T3	LH-V17	1
T3	LH-V17/2	1
T3	LH-V17/2	1
T3	LH-V17R	1
T3	LH-V18	1
T3	LH-V18/2	1
T3	LH-V18/2	1
T3	LH-V18R	1
T3	LH-V2	1
T3	LH-V3	1
T3	LH-V4	1
T3	LH-V5	1
T3	TM-AP1	1
T3	TM-AP1a	1
T3	TM-AP1b	1
T3	TM-AP1c	1
T3	TM-AP2	1
T3	TM-AP2a	1
T3	TM-AP2b	1
T3	TM-AP2c	1
T3	TM-AP3	1
T3	TM-AP3a	1
T3	TM-AP3b	1
T3	TM-AP3c	1
T3	TM-BP1	1
T3	TM-BP2	1
T3	TM-BP3	1
T3	857-ZM-AP1	30
		232

座号	加工图号	数量
T5	GB2-AP33	1
T5	GB2-AP33a	1
T5	GB2-AP34	1
T5	GB2-AP34a	1
T5	GB2-AP35	1
T5	GB2-AP35a	1
T5	GB2-AP36	1
T5	GB2-AP36a	1
T5	GB2-AP37	1
T5	GB2-AP37a	1
T5	GB2-AP38	1
T5	GB2-AP38a	1
T5	GB2-AP39	1
T5	GB2-AP39a	1
T5	GB2-AP40	1
T5	GB2-AP40a	1
T5	GB2-AP41	1
T5	GB2-AP41a	1
T5	GB2-BP33	1
T5	GB2-BP34/1	1
T5	GB2-BP34/2	1
T5	GB2-BP35	1
T5	GB2-BP36	1
T5	GB2-BP37	1
T5	GB2-BP38	1
T5	GB2-BP39	1
T5	GB2-BP40	1
T5	GB2-BP41	1
T5	GB3-AP1	1
T5	GB3-AP1a	1
T5	GB3-AP2	1
T5	GB3-AP2a	1
T5	GB3-AP3	1
T5	GB3-AP3a	1
T5	GB3-AP4	1
T5	GB3-AP4a	1
T5	GB3-AP5	1
T5	GB3-AP5a	1
T5	GB3-AP6	1
T5	GB3-AP6a	1

T5	GB3-AP7	1
T5	GB3-AP7a	1
T5	GB3-BP1	1
T5	GB3-BP2	1
T5	GB3-BP3	1
T5	GB3-BP4	1
T5	GB3-BP5	1
T5	GB3-BP6	1
T5	GB3-BP7	1
T5	GB7-AP10	1
T5	GB7-AP10a	1
T5	GB7-AP11	4
T5	GB7-AP11a	4
T5	GB7-AP12	1
T5	GB7-AP12a	1
T5	GB7-AP14	1
T5	GB7-AP14a	1
T5	GB7-AP4	1
T5	GB7-AP4a	1
T5	GB7-AP5	1
T5	GB7-AP5a	1
T5	GB7-AP6	1
T5	GB7-AP6a	1
T5	GB7-AP7	2
T5	GB7-AP7a	2
T5	GB7-AP8	1
T5	GB7-AP8a	1
T5	GB7-BP10	1
T5	GB7-BP11	4
T5	GB7-BP12	1
T5	GB7-BP13	1
T5	GB7-BP14	1
T5	GB7-BP4	1
T5	GB7-BP5	1
T5	GB7-BP6	1
T5	GB7-BP7	2
T5	GB7-BP8	1
T5	GB7-BP9	1
T5	GB8-AP1	1
T5	GB8-AP1a	1

T5	GB8-AP2	1
T5	GB8-AP2a	1
T5	GB8-AP3	1
T5	GB8-AP3a	1
T5	GB8-AP5c	1
T5	GB8-APca	1
T5	GB8-BP1	1
T5	GB8-BP2	1
T5	GB8-BP3	1
T5	GB8-BP5c	1
T5	GB-FS1	8
T5	GB-FS4	8
T5	LH-V1	1
T5	LH-V12R	1
T5	LH-V13R	1
T5	LH-V14R	1
T5	LH-V15R	1
T5	LH-V16R	1
T5	LH-V17	1
T5	LH-V17R	1
T5	LH-V18	1
T5	LH-V18R	1
T5	LH-V2	1
T5	LH-V3	1
T5	LH-V4	1
T5	LH-V5	1
T5	857-ZM-AP1	30
		162

座号	加工图号	数量
T6	GB12-AP15	1
T6	GB12-AP16	1
T6	GB12-AP17	1
T6	GB12-BP15	1
T6	GB12-BP16	1
T6	GB12-BP17	1
T6	GB2-AP10	1
T6	GB2-AP10a	1
T6	GB2-AP11a	1
T6	GB2-AP11aa	1
T6	GB2-AP12	2
T6	GB2-AP12a	2
T6	GB2-AP13	1
T6	GB2-AP13a	1
T6	GB2-AP15	1
T6	GB2-AP15a	1
T6	GB2-AP16	1
T6	GB2-AP16a	1
T6	GB2-AP17	1
T6	GB2-AP17a	1
T6	GB2-AP18	1
T6	GB2-AP18a	1
T6	GB2-AP19	1
T6	GB2-AP19a	1
T6	GB2-AP20	1
T6	GB2-AP20a	1
T6	GB2-AP21	1
T6	GB2-AP21a	1
T6	GB2-AP22	1
T6	GB2-AP22a	1
T6	GB2-AP23	1
T6	GB2-AP23a	1
T6	GB2-AP24	1
T6	GB2-AP24a	1
T6	GB2-AP26	1
T6	GB2-AP26a	1
T6	GB2-AP27	1
T6	GB2-AP27a	1

T6	GB2-AP28	1
T6	GB2-AP28a	1
T6	GB2-AP29	1
T6	GB2-AP29a	1
T6	GB2-AP3	1
T6	GB2-AP30	1
T6	GB2-AP30a	1
T6	GB2-AP31	1
T6	GB2-AP31a	1
T6	GB2-AP32	1
T6	GB2-AP32a	1
T6	GB2-AP3a	1
T6	GB2-AP4	1
T6	GB2-AP4a	1
T6	GB2-AP5	1
T6	GB2-AP5a	1
T6	GB2-AP6	1
T6	GB2-AP6a	1
T6	GB2-AP7	1
T6	GB2-AP7a	1
T6	GB2-AP8	1
T6	GB2-AP8a	1
T6	GB2-AP9	1
T6	GB2-AP9a	1
T6	GB2-BP10	1
T6	GB2-BP11	1
T6	GB2-BP11a	1
T6	GB2-BP12	2
T6	GB2-BP13	1
T6	GB2-BP14	1
T6	GB2-BP15	1
T6	GB2-BP16	1
T6	GB2-BP17	1
T6	GB2-BP18	1
T6	GB2-BP19	1
T6	GB2-BP20	1
T6	GB2-BP21	1
T6	GB2-BP22	1
T6	GB2-BP23	1

T6	GB2-BP24	1
T6	GB2-BP25	1
T6	GB2-BP26	1
T6	GB2-BP27	1
T6	GB2-BP28	1
T6	GB2-BP29	1
T6	GB2-BP3	1
T6	GB2-BP30	1
T6	GB2-BP31	1
T6	GB2-BP32	1
T6	GB2-BP4	1
T6	GB2-BP5	1
T6	GB2-BP6	1
T6	GB2-BP7	1
T6	GB2-BP8	1
T6	GB2-BP9	1
T6	GB8-AP15	1
T6	GB8-AP15a	1
T6	GB8-AP16	1
T6	GB8-AP16a	1
T6	GB8-AP16b	3
T6	GB8-AP16c	1
T6	GB8-AP16ca	1
T6	GB8-AP16d	1
T6	GB8-AP17	1
T6	GB8-AP19	1
T6	GB8-AP19a	1
T6	GB8-AP19aa	1
T6	GB8-AP19z	1
T6	GB8-AP20	1
T6	GB8-AP20a	1
T6	GB8-AP21	1
T6	GB8-AP21a	1
T6	GB8-AP22	1
T6	GB8-AP22a	1
T6	GB8-AP4	1
T6	GB8-AP4a	1
T6	GB8-AP5	9
T6	GB8-AP5a	9

T6	GB8-AP6	1
T6	GB8-AP6a	1
T6	GB8-BP15	1
T6	GB8-BP16	1
T6	GB8-BP16a	1
T6	GB8-BP16b	3
T6	GB8-BP16f	1
T6	GB8-BP16g	1
T6	GB8-BP17	1
T6	GB8-BP18	1
T6	GB8-BP19	1
T6	GB8-BP19a	1
T6	GB8-BP20	1
T6	GB8-BP21	1
T6	GB8-BP22	1
T6	GB8-BP4	1
T6	GB8-BP5	9
T6	GB8-BP6	1
T6	GB8-BP7	1
T6	GB-FS1	5
T6	GB-FS2	7
T6	GB-FS3	4
T6	GB-FS4	6
T6	GB-FS4	3
T6	LH-V17/2	1
T6	LH-V17R/2	1
T6	LH-V18/2	1
T6	LH-V18R/2	1
T6	TM-AP1	1
T6	TM-AP1a	1
T6	TM-AP1b	1
T6	TM-AP1c	1
T6	TM-AP2	1
T6	TM-AP2a	1
T6	TM-AP2b	1
T6	TM-AP2c	1
T6	TM-AP3	1
T6	TM-AP3a	1
T6	TM-AP3b	1

T6	TM-AP3c	1
T6	TM-BP1	1
T6	TM-BP2	1
T6	857-ZM-AP1	30
		239

座号	加工图号	数量
T7	GB1-AP30	1
T7	GB1-AP30a	1
T7	GB1-AP31	1
T7	GB1-AP31a	1
T7	GB1-AP32	1
T7	GB1-AP32a	1
T7	GB1-AP33	1
T7	GB1-AP33a	1
T7	GB1-AP34	1
T7	GB1-AP34a	1
T7	GB1-AP35	1
T7	GB1-AP35a	1
T7	GB1-BP30/1	1
T7	GB1-BP30/2	1
T7	GB1-BP31	1
T7	GB1-BP32	1
T7	GB1-BP33	1
T7	GB1-BP34	1
T7	GB1-BP35	1
T7	GB2-AP1	1
T7	GB2-AP1a	1
T7	GB2-AP2	1
T7	GB2-AP20	1
T7	GB2-AP20a	1
T7	GB2-AP21	1
T7	GB2-AP21a	1
T7	GB2-AP22	1
T7	GB2-AP22a	1
T7	GB2-AP23	1
T7	GB2-AP23a	1
T7	GB2-AP24	1
T7	GB2-AP24a	1
T7	GB2-AP26	1
T7	GB2-AP26a	1
T7	GB2-AP2a	1
T7	GB2-BP1	1
T7	GB2-BP2	1
T7	GB2-BP20	1

T7	GB2-BP21	1
T7	GB2-BP22	1
T7	GB2-BP23	1
T7	GB2-BP24	1
T7	GB2-BP25	1
T7	GB2-BP26	1
T7	GB8-AP10	1
T7	GB8-AP10a	1
T7	GB8-AP11	1
T7	GB8-AP11a	1
T7	GB8-AP12	1
T7	GB8-AP12a	1
T7	GB8-AP12aa	1
T7	GB8-AP12z	1
T7	GB8-AP14	1
T7	GB8-AP14a	1
T7	GB8-AP7	1
T7	GB8-AP7a	1
T7	GB8-AP8	1
T7	GB8-AP8a	1
T7	GB8-AP9	1
T7	GB8-AP9a	1
T7	GB8-BP10	1
T7	GB8-BP11	1
T7	GB8-BP12	1
T7	GB8-BP12a	1
T7	GB8-BP13	1
T7	GB8-BP14	1
T7	GB8-BP7	1
T7	GB8-BP8	1
T7	GB8-BP9	1
T7	GB9-AP1	1
T7	GB9-AP10	1
T7	GB9-AP10a	1
T7	GB9-AP11	1
T7	GB9-AP11a	1
T7	GB9-AP1a	1
T7	GB9-AP2	1
T7	GB9-AP2a	1

T7	GB9-AP3	1
T7	GB9-AP3a	1
T7	GB9-AP4	1
T7	GB9-AP4a	1
T7	GB9-AP5	1
T7	GB9-AP5a	1
T7	GB9-AP7	1
T7	GB9-AP7a	1
T7	GB9-AP8	1
T7	GB9-AP8a	1
T7	GB9-AP9	1
T7	GB9-AP9a	1
T7	GB9-BP1	1
T7	GB9-BP10	1
T7	GB9-BP11	1
T7	GB9-BP2	1
T7	GB9-BP3	1
T7	GB9-BP4	1
T7	GB9-BP5	1
T7	GB9-BP6	1
T7	GB9-BP7	1
T7	GB9-BP8	1
T7	GB9-BP9	1
T7	GB-FS1	2
T7	GB-FS1	5
T7	GB-FS4	5
T7	LH-V1	1
T7	LH-V10	1
T7	LH-V11	1
T7	LH-V12	1
T7	LH-V12R	1
T7	LH-V13R	1
T7	LH-V14R	1
T7	LH-V15R	1
T7	LH-V16R	1
T7	LH-V17	1
T7	LH-V17R	1
T7	LH-V18	1
T7	LH-V18R	1

T7	LH-V19R	1
T7	LH-V2	1
T7	LH-V20R	1
T7	LH-V3	1
T7	LH-V4	1
T7	LH-V5	1
T7	LH-V6	1
T7	LH-V7	1
T7	LH-V8	1
T7	LH-V9	1
T7	857-ZM-AP1	30
		165

座号	加工图号	数量
T8	GB12-AP19	1
T8	GB12-AP19a	1
T8	GB12-AP20	1
T8	GB12-AP20a	1
T8	GB12-AP21	1
T8	GB12-AP26	1
T8	GB12-AP26a	1
T8	GB12-AP27	1
T8	GB12-BP19	1
T8	GB12-BP20	1
T8	GB12-BP21	1
T8	GB12-BP26	1
T8	GB12-BP27	1
T8	GB1-AP1	1
T8	GB1-AP10	1
T8	GB1-AP10a	1
T8	GB1-AP11	1
T8	GB1-AP11a	1
T8	GB1-AP12	1
T8	GB1-AP12a	1
T8	GB1-AP13	1
T8	GB1-AP13a	1
T8	GB1-AP15	1
T8	GB1-AP15a	1
T8	GB1-AP16	2
T8	GB1-AP16a	2
T8	GB1-AP17	1
T8	GB1-AP17a	1
T8	GB1-AP19	1
T8	GB1-AP19a	1
T8	GB1-AP1a	1
T8	GB1-AP2	1
T8	GB1-AP20	1
T8	GB1-AP20a	1
T8	GB1-AP20b	1
T8	GB1-AP20ba	1

T8	GB1-AP21	1
T8	GB1-AP21a	1
T8	GB1-AP22	1
T8	GB1-AP22a	1
T8	GB1-AP23	1
T8	GB1-AP23a	1
T8	GB1-AP24	1
T8	GB1-AP24a	1
T8	GB1-AP25	1
T8	GB1-AP25a	1
T8	GB1-AP26	1
T8	GB1-AP26a	1
T8	GB1-AP27	1
T8	GB1-AP27a	1
T8	GB1-AP28	1
T8	GB1-AP28a	1
T8	GB1-AP29	1
T8	GB1-AP29a	1
T8	GB1-AP2a	1
T8	GB1-AP3	1
T8	GB1-AP3a	1
T8	GB1-AP4	1
T8	GB1-AP4a	1
T8	GB1-AP5	1
T8	GB1-AP5a	1
T8	GB1-AP6	1

T8	GB1-AP6a	1
T8	GB1-AP7	1
T8	GB1-AP7a	1
T8	GB1-AP8	1
T8	GB1-AP8a	1
T8	GB1-AP9	1
T8	GB1-AP9a	1
T8	GB1-BP1	1
T8	GB1-BP10	1
T8	GB1-BP11	1
T8	GB1-BP12	1
T8	GB1-BP13	1
T8	GB1-BP14	1
T8	GB1-BP15	1
T8	GB1-BP16	2
T8	GB1-BP17	1
T8	GB1-BP18	1
T8	GB1-BP19	1
T8	GB1-BP2	1
T8	GB1-BP20	1
T8	GB1-BP21	1
T8	GB1-BP22	1
T8	GB1-BP23	1
T8	GB1-BP24	1
T8	GB1-BP25	1
T8	GB1-BP26	1
T8	GB1-BP27	1
T8	GB1-BP28	1
T8	GB1-BP29	1
T8	GB1-BP3	1
T8	GB1-BP4	1
T8	GB1-BP5	1
T8	GB1-BP6	1
T8	GB1-BP7	1
T8	GB1-BP8	1
T8	GB1-BP9	1
T8	GB9-AP12	1

T8	GB9-AP12a	1
T8	GB9-AP13	4
T8	GB9-AP13a	4
T8	GB9-AP14	1
T8	GB9-AP14a	1
T8	GB9-AP15	1
T8	GB9-AP15a	1
T8	GB9-AP16	1
T8	GB9-AP16a	1
T8	GB9-AP17	5
T8	GB9-AP17a	5
T8	GB9-AP18	1
T8	GB9-AP18a	1
T8	GB9-AP19	1
T8	GB9-AP19a	1
T8	GB9-AP20a	1
T8	GB9-AP20aa	1
T8	GB9-AP20c	1
T8	GB9-AP20ca	1
T8	GB9-AP20b	1
T8	GB9-AP20ba	1
T8	GB9-AP21	1
T8	GB9-AP21a	1
T8	GB9-AP22	1
T8	GB9-AP22a	1
T8	GB9-AP23	1
T8	GB9-AP23a	1
T8	GB9-AP25	1
T8	GB9-AP26	4
T8	GB9-AP27	1
T8	GB9-AP29	1
T8	GB9-AP29a	1
T8	GB9-AP29aa	1
T8	GB9-AP29z	1
T8	GB9-AP30	1
T8	GB9-AP30a	1
T8	GB9-AP31	1

T8	GB9-AP31a	1
T8	GB9-AP32	1
T8	GB9-AP32a	1
T8	GB9-AP33	1
T8	GB9-AP33a	1
T8	GB9-AP34	1
T8	GB9-AP34a	1
T8	GB9-BP12	1
T8	GB9-BP13	4
T8	GB9-BP14	1
T8	GB9-BP15	1
T8	GB9-BP16	1
T8	GB9-BP17	5
T8	GB9-BP18	1
T8	GB9-BP19	1
T8	GB9-BP20	1
T8	GB9-BP20a	1
T8	GB9-BP21	1
T8	GB9-BP22	1
T8	GB9-BP23	1
T8	GB9-BP24	1
T8	GB9-BP25	1
T8	GB9-BP26	4
T8	GB9-BP27	1
T8	GB9-BP28	1
T8	GB9-BP29	1
T8	GB9-BP29a	1
T8	GB9-BP30	1
T8	GB9-BP31	1
T8	GB9-BP32	1
T8	GB9-BP33	1
T8	GB9-BP34	1
T8	GB-FS1	4
T8	GB-FS2	7
T8	GB-FS3	4
T8	GB-FS4	13
T8	LH-V17	1

T8	LH-V17/2	1
T8	LH-V17R	1
T8	LH-V17R/2	1
T8	LH-V18	1
T8	LH-V18/2	1
T8	LH-V18R	1
T8	LH-V18R/2	1
T8	TM-AP1	1
T8	TM-AP1a	1
T8	TM-AP1b	1
T8	TM-AP1c	1
T8	TM-AP2	1
T8	TM-AP2a	1
T8	TM-AP2b	1
T8	TM-AP2c	1
T8	TM-AP3	1
T8	TM-AP3a	1
T8	TM-AP3b	1
T8	TM-AP3c	1
T8	TM-BP1	1
T8	TM-BP2	1
T8	TM-BP3	1
T8	857-ZM-AP1	30
		279