



工程指示 / 要求簡箋 ENGINEER INSTRUCTIONS(E.I.)

工程指示編號:	EI- 5445	修改版本:	A
工程編號:	HK- 0328/23	工程名稱:	啟德6552
收件人:	生統	發件人:	Nero HO
工程項目:	屋頂欄河 - 地盤用鋁料加工圖(T1~T8)	日期:	27/02/2023

☐ 原合約工程包	☐ 原合約工程加 / 減脹 QT-	☐ 新工程報價 QT-
---------------------------------	--	------------------------------------

信件批核號碼/圖紙參考編號:	批核模具圖紙編號:
客戶指示附件:	管理內部批簽署:

☐ 初步鋁料 B.M.	☐ 加工拆圖, 然後生產	☐ 尺寸表
☐ 正式鋁料 B.M.	☐ 技術上資料/指示	☐ 報價
☐ 配件 B.M.	☐ 樣辦或貨品說明書	☐ 分判合約
☐ 其他:		

內容:	按附件修改資料生產加工, 分座送地盤。
完成上列要求日期: 10/03/2023	

國內

☐ 生產技術總監	☐ 連附件	☐ 技術部	☐ 連附件	☐ 生產部	☐ 連附件
☐ 採購部	☐ 連附件	☒ 生產統籌部	☒ 連附件	☐ 報關組	☐ 連附件
☐ 質檢部	☐ 連附件	☐ 會計部	☐ 連附件	☐ 機械設計部	☐ 連附件
☐ 香港辦	☐ 連附件	☐ 其他:			

☐ 行政部	☐ 連附件	☐ 會計部	☐ 連附件	☐ 統籌部	☐ 連附件	☐ 工程部	☐ 連附件
☐ 採購部	☐ 連附件	☐ QS部	☐ 連附件	☒ 地盤管理	☒ 連附件	☐ 維修部	☐ 連附件

*發件人簽署:	*組別成員批核簽署:
傳遞編號: HK- 0328/23	項目經理簽署:

接收日期 Receiving Date (適用於客戶圖則)

[illegible]

發⽣⽇期 Issued Date

	年	22	23									
	月	12	02									
	日	5	24									

圖則編號 Drg. No.	圖則名稱 Drawing Title	修訂編號 Revision No.							
J857-LH-DH01	攔河頂橫加工圖	-	-						
J857-LH-DH01-1	數據表	-	A						
J857-LH-DH02	攔河頂橫加工圖	-	-						
J857-LH-DH03	攔河頂橫加工圖	-	A						
J857-LH-DH04	攔河頂橫加工圖	-	-						
J857-LH-DH04-1	數據表	-	A						
J857-LH-DH05	攔河頂橫加工圖	-	-						
J857-LH-DH05-1	數據表	-	A						
J857-LH-DH06	攔河頂橫加工圖	-	-						
J857-LH-DH06-1	數據表	-	A						
J857-LH-DH07	攔河頂橫加工圖	-	-						
J857-LH-DH07-1	數據表	-	-						
J857-LH-DH27	攔河頂橫加工圖	-	-						
J857-LH-DH37	攔河頂橫加工圖	-	-						
J857-LH-DH97	攔河頂橫加工圖	-	-						
J857-LH-DH98	攔河頂橫加工圖	-	-						
J857-LH-DH99	攔河頂橫加工圖	-	-						
J857-LH-DH100	攔河頂橫加工圖	-	A						
J857-LH-DH33	攔河頂橫加工圖	-	-						
J857-LH-DH58	攔河頂橫加工圖	-	-						
J857-LH-DH44	攔河頂橫加工圖	-	A						
J857-LH-DH73	攔河頂橫加工圖	-	A						
J857-LH-DH09A	攔河頂橫加工圖	-	-						
J857-LH-DH08	攔河頂橫加工圖	-	-						
J857-LH-FK01	封口片加工圖	-	A						
J857-LH-DHG01	攔河頂橫外蓋加工圖	-	A						
J857-LH-DHG01-1	數據表	-	A						

接收日期 Receiving Date (適用於客戶圖則)

[illegible][illegible][illegible]

發出日期 Issued Date

年	22	23								
---	----	----	--	--	--	--	--	--	--	--

年	22	25									
月	12	22									

[illegible]

圖則編號 Drg. No.	圖則名稱 Drawing Title
J857-LH-DHG02	攔河頂橫外蓋加工圖
J857-LH-DHG03	攔河頂橫外蓋加工圖
J857-LH-DHG04	攔河頂橫外蓋加工圖
J857-LH-DHG04-1	數據表
J857-LH-DHG05	攔河頂橫外蓋加工圖
J857-LH-DHG05-1	數據表
J857-LH-DHG06	攔河頂橫外蓋加工圖
J857-LH-DHG06-1	數據表
J857-LH-DHG07	攔河頂橫外蓋加工圖
J857-LH-DHG07-1	數據表
J857-LH-DHG27	攔河頂橫外蓋加工圖
J857-LH-DHG37	攔河頂橫外蓋加工圖
J857-LH-DHG97	攔河頂橫外蓋加工圖
J857-LH-DHG98	攔河頂橫外蓋加工圖
J857-LH-DHG99	攔河頂橫外蓋加工圖
J857-LH-DHG100	攔河頂橫外蓋加工圖
J857-LH-LV01	鋁角加工圖
J857-LH-LV01-1	數據表
J857-LH-LV02	鋁角加工圖
J857-LH-LV03	鋁角加工圖
J857-LH-LV04	鋁角加工圖
J857-LH-LV04-1	數據表
J857-LH-LV05	鋁角加工圖
J857-LH-LV05-1	數據表
J857-LH-LV06	鋁角加工圖
J857-LH-LV06-1	數據表
J857-LH-LV07	鋁角加工圖

[illegible]

接收日期 Receiving Date (適用於客戶圖則)

[illegible]

分發予 Distributed To				發出日期 Issued Date							
	年	22	23								
	月	12	02								
	日	5	24								

圖則編號 Drg. No.	圖則名稱 Drawing Title	修訂編號 Revision No.							
J857-LH-STG02	裝飾條前拍蓋加工圖	-	A						
J857-LH-LB36	鋁巴加工圖	-	A						
J857-LH-LB80	鋁巴加工圖	-	A						
J857-LH-SZ01	梳子攔河組裝圖	-	A						
J857-LH-SZ02	梳子攔河組裝圖	-	A						
J857-LH-SZ03	梳子攔河組裝圖	-	A						
J857-LH-SZ04	梳子攔河組裝圖	-	A						
J857-LH-SZ05	梳子攔河組裝圖	-	A						
J857-LH-HG01A	後蓋（企向）加工圖		新增						
J857-LH-HGD01A	後蓋底托加工圖		新增						
J857-LH-QLC01	燈槽加工圖		新增						
J857-LH-HG11	後蓋（企向）加工圖		新增						
J857-LH-HG12	後蓋（企向）加工圖		新增						
J857-LH-DH230	攔河頂橫加工圖		新增						
J857-LH-DH231	攔河頂橫加工圖		新增						
J857-LH-DH232	攔河頂橫加工圖		新增						
J857-LH-DH235	攔河頂橫加工圖		新增						
J857-LH-DH236	攔河頂橫加工圖		新增						
J857-LH-DHG230	攔河頂橫外蓋加工圖		新增						
J857-LH-DHG231	攔河頂橫外蓋加工圖		新增						
J857-LH-DHG232	攔河頂橫外蓋加工圖		新增						
J857-LH-DHG235	攔河頂橫外蓋加工圖		新增						
J857-LH-DHG236	攔河頂橫外蓋加工圖		新增						
J857-LH-LV230	鋁角加工圖		新增						
J857-LH-LV231	鋁角加工圖		新增						
J857-LH-LV232	鋁角加工圖		新增						
J857-LH-LV235	鋁角加工圖		新增						

接收日期 Receiving Date (適用於客戶圖則)

[illegible]

分發予 Distributed To				發出日期 Issued Date							
	年	22	23								
	月	12	02								
	日	5	24								

圖則編號 Drg. No.	圖則名稱 Drawing Title
J857-LH-LV236	鋁角加工圖
J857-LH-LC230	攔河底托加工圖
J857-LH-LC231	攔河底托加工圖
J857-LH-LC232	攔河底托加工圖
J857-LH-LC235	攔河底托加工圖
J857-LH-LC236	攔河底托加工圖
J857-LH-DH126	攔河頂橫加工圖
J857-LH-DH71A	攔河頂橫加工圖
J857-LH-DH46B	攔河頂橫加工圖
J857-LH-DH127	攔河頂橫加工圖
J857-LH-DH128	攔河頂橫加工圖
J857-LH-DH132	攔河頂橫加工圖
J857-LH-DH116A	攔河頂橫加工圖
J857-LH-DH202	攔河頂橫加工圖
J857-LH-DH194	攔河頂橫加工圖
J857-LH-DH208	攔河頂橫加工圖
J857-LH-DH204	攔河頂橫加工圖
J857-LH-DH125	攔河頂橫加工圖
J857-LH-DH135	攔河頂橫加工圖
J857-LH-FK03	封口片加工圖
J857-LH-DHG126	攔河頂橫外蓋加工圖
J857-LH-DHG71A	攔河頂橫外蓋加工圖
J857-LH-DHG46B	攔河頂橫外蓋加工圖
J857-LH-DHG127	攔河頂橫外蓋加工圖
J857-LH-DH1G28	攔河頂橫外蓋加工圖
J857-LH-DHG132	攔河頂橫外蓋加工圖
J857-LH-DHG116A	攔河頂橫外蓋加工圖

修訂編號 Revision No.								
	新增							
	新增							
	新增							
	新增							
	新增							
	新增							
-	-							
-	A							
-	A							
-	-							
-	-							
-	-							
-	A							
-	取消							
-	A							
-	A							
-	取消							
-	A							
-	-							
-	-							
-	A							
-	A							
-	A							
-	A							
-	-							
-	A							
-	A							

接收日期 Receiving Date (適用於客戶圖則)

[illegible]




發⽣⽇期 Issued Date

	年	22	23									
	月	12	02									
	日	5	24									

圖則編號 Drg. No.	圖則名稱 Drawing Title	修訂編號 Revision No.							
J857-LH-DHG202	攔河頂橫外蓋加工圖	-	取消						
J857-LH-HG06	後蓋（企向）加工圖	-	-						
J857-LH-HG07	後蓋（企向）加工圖	-	A						
J857-LH-HG08	後蓋（企向）加工圖	-	A						
J857-LH-QG02	前拍蓋（企向）加工圖	-	A						
J857-LH-HG09	後蓋（企向）加工圖	-	A						
J857-LH-HG09R	後蓋（企向）加工圖	-	A						
J857-LH-HG10	後蓋（企向）加工圖	-	A						
J857-LH-HG10R	後蓋（企向）加工圖	-	A						
J857-LH-DH230A	攔河頂橫加工圖		新增						
J857-LH-DH231A	攔河頂橫加工圖		新增						
J857-LH-DHG230A	攔河頂橫外蓋加工圖		新增						
J857-LH-DHG231A	攔河頂橫外蓋加工圖		新增						
J857-LH-XWZ1	型材位置圖	-	-						
J857-LH-XWZ2	型材位置圖	-	-						
J857-LH-XWZ3	型材位置圖	-	-						
J857-LH-XWZ4	型材位置圖	-	A						
J857-LH-XWZ5	型材位置圖	-	A						
J857-LH-XWZ6	型材位置圖	-	A						
J857-LH-XWZ7	型材位置圖	-	A						
J857-LH-XWZ8	型材位置圖	-	A						
J857-LH-XWZ9	型材位置圖	-	A						
J857-LH-XWZ10	型材位置圖	-	A						
J857-LH-XWZ11	型材位置圖	-	-						
J857-LH-XWZ12	型材位置圖	-	-						
J857-LH-XWZ13	型材位置圖	-	-						
J857-LH-XWZ14	型材位置圖	-	-						

工程號	J-857	地盤	啓德6552
-----	-------	----	--------



序號	物料編號	數量	長度L	長度L1
1	J857-LH-DH46B	1	1214	972
2	J857-LH-DH177	1	1489	1247
3	J857-LH-DH191	1	864	622
4	J857-LH-DH212	1	1414	1172

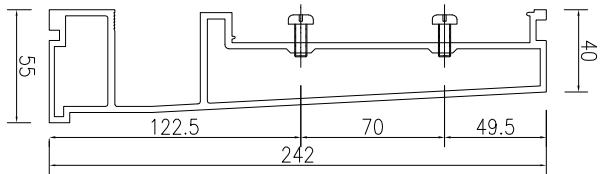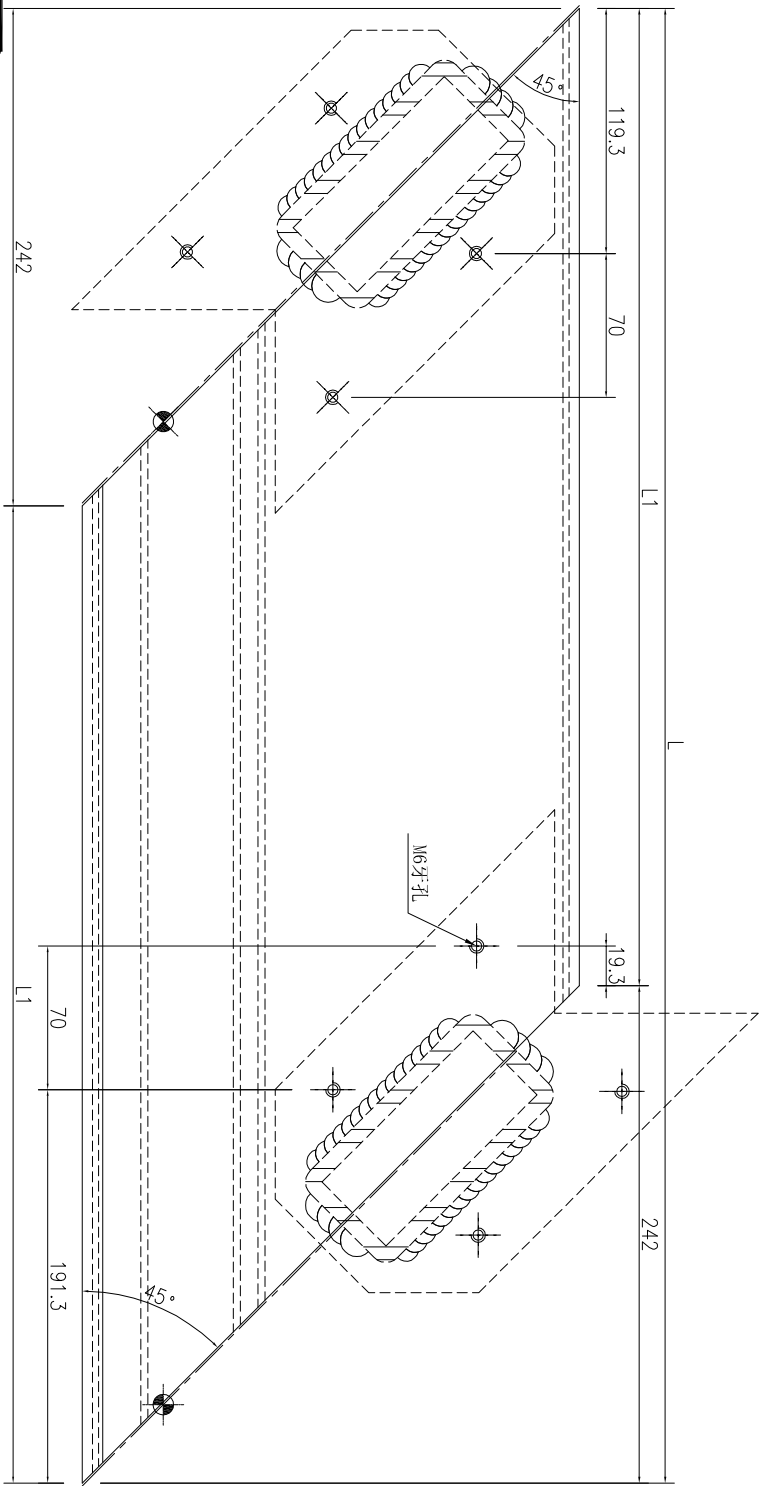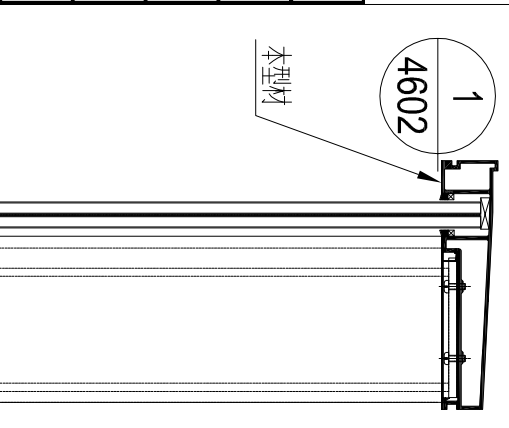

名稱	欄河頂橫加工圖	制圖	吳祿瑜	2022.11.21	修改	A		
材料	X86355	復核			日期	2023.2.24		
顏色	ECD3X10052S-XF1(古銅色)	批准			圖號	J857-LH-DH46B		

工程號	J-857	地盤	啓德6552
-----	-------	----	--------



序號	物料編號	數量	長度L
1	J857-LH-DH116A	12	1498
2	J857-LH-DH130	1	1603
3	J857-LH-DH134	1	1515
4	J857-LH-DH186	1	1507
5	J857-LH-DH31A	1	1348

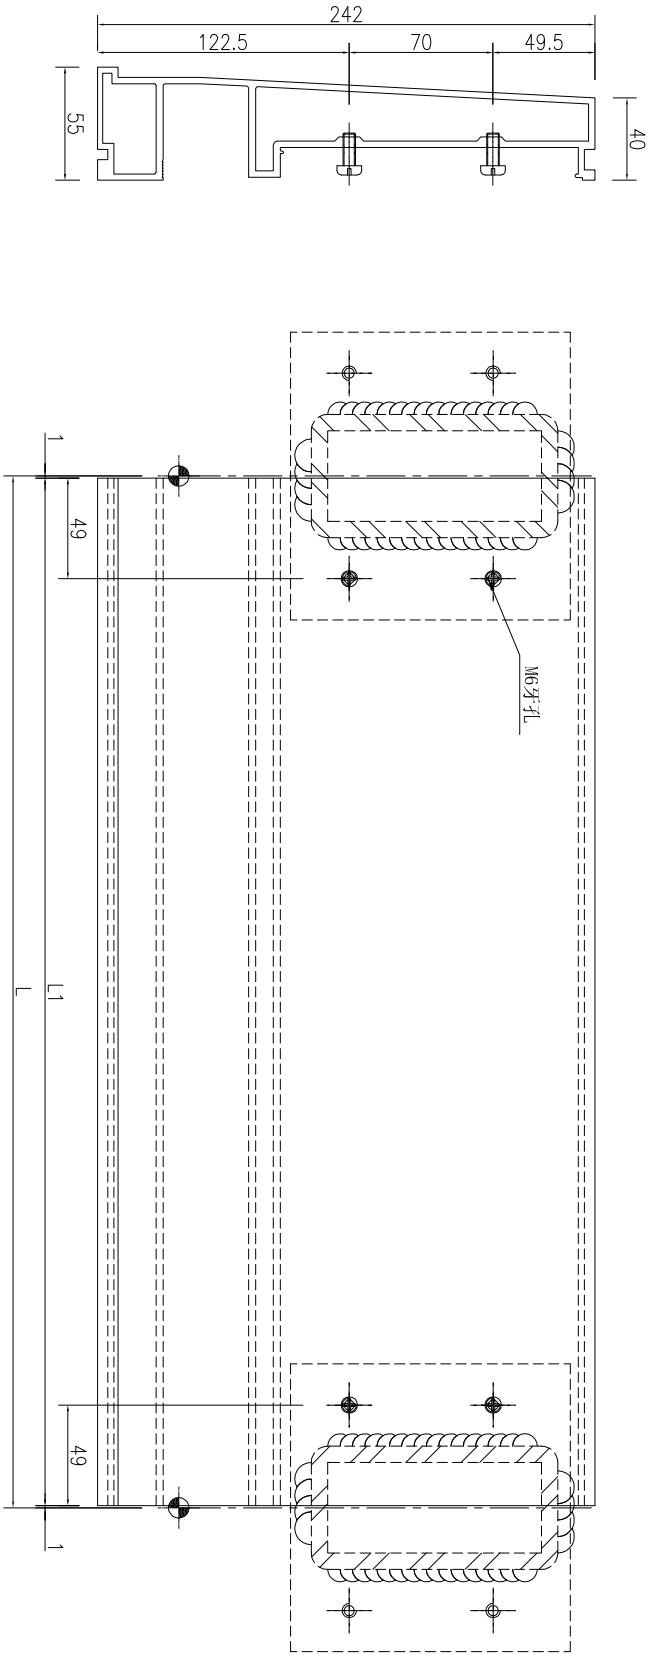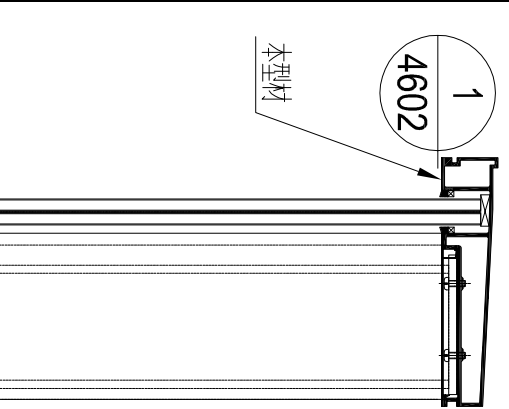

名稱	欄河頂橫加工圖	制圖	吳祎瑜	2022.11.21	修改	A		
材料	X86355	復核			日期	2023.2.24		
顏色	ECD3X10052S-XF1(古銅色)	批准			圖號	J857-LH-DH116A		

工程號	J-857	地盤	啓德6552
-----	-------	----	--------



序號	物料編號	數量	長度L	長度L1
1	J857-LH-DH194	1	943	701
2	J857-LH-DH205	1	1693	1451
3	J857-LH-DH207	1	518	276
4	J857-LH-DH211	1	768	526
5	J857-LH-DH213	1	1618	1376
6	J857-LH-DH209A	1	394	152

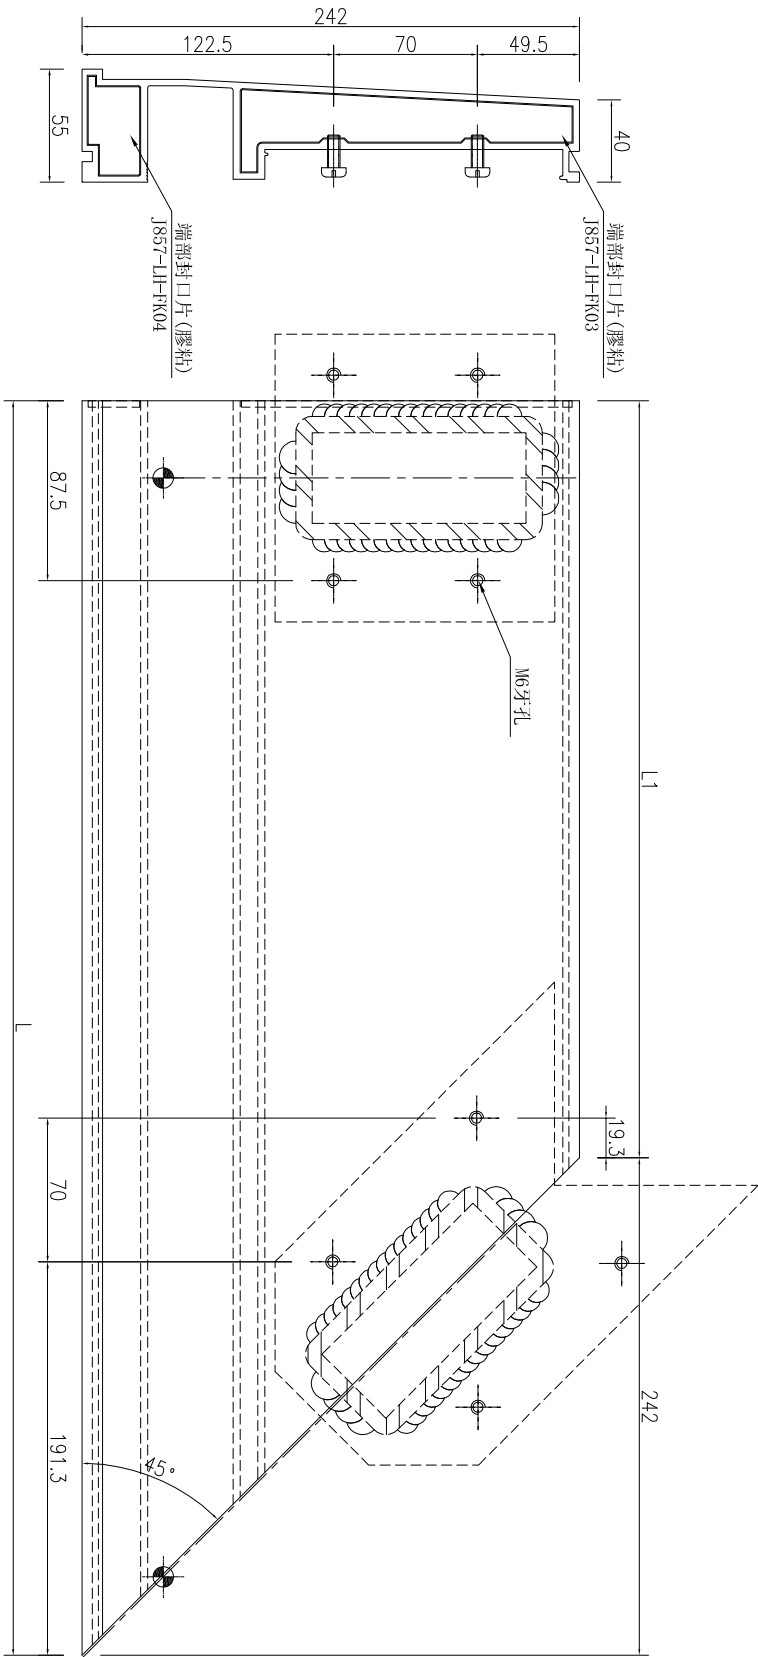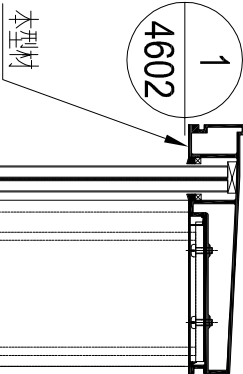

名稱	欄河頂橫加工圖	制圖	吳祎瑜	2022.11.21	修改	A		
材料	X86355	復核			日期	2023.2.24		
顏色	ECD3X10052S-XF1(古銅色)	批准			圖號	J857-LH-DH194		

工程號	J-857	地盤	啓德6552
-----	-------	----	--------



序號	物料編號	數量	長度L	長度L1
1	J857-LH-DH71A	1	1214	972
2	J857-LH-DH152	1	1489	1247
3	J857-LH-DH203	1	1164	922
4	J857-LH-DH209	1	1414	1172

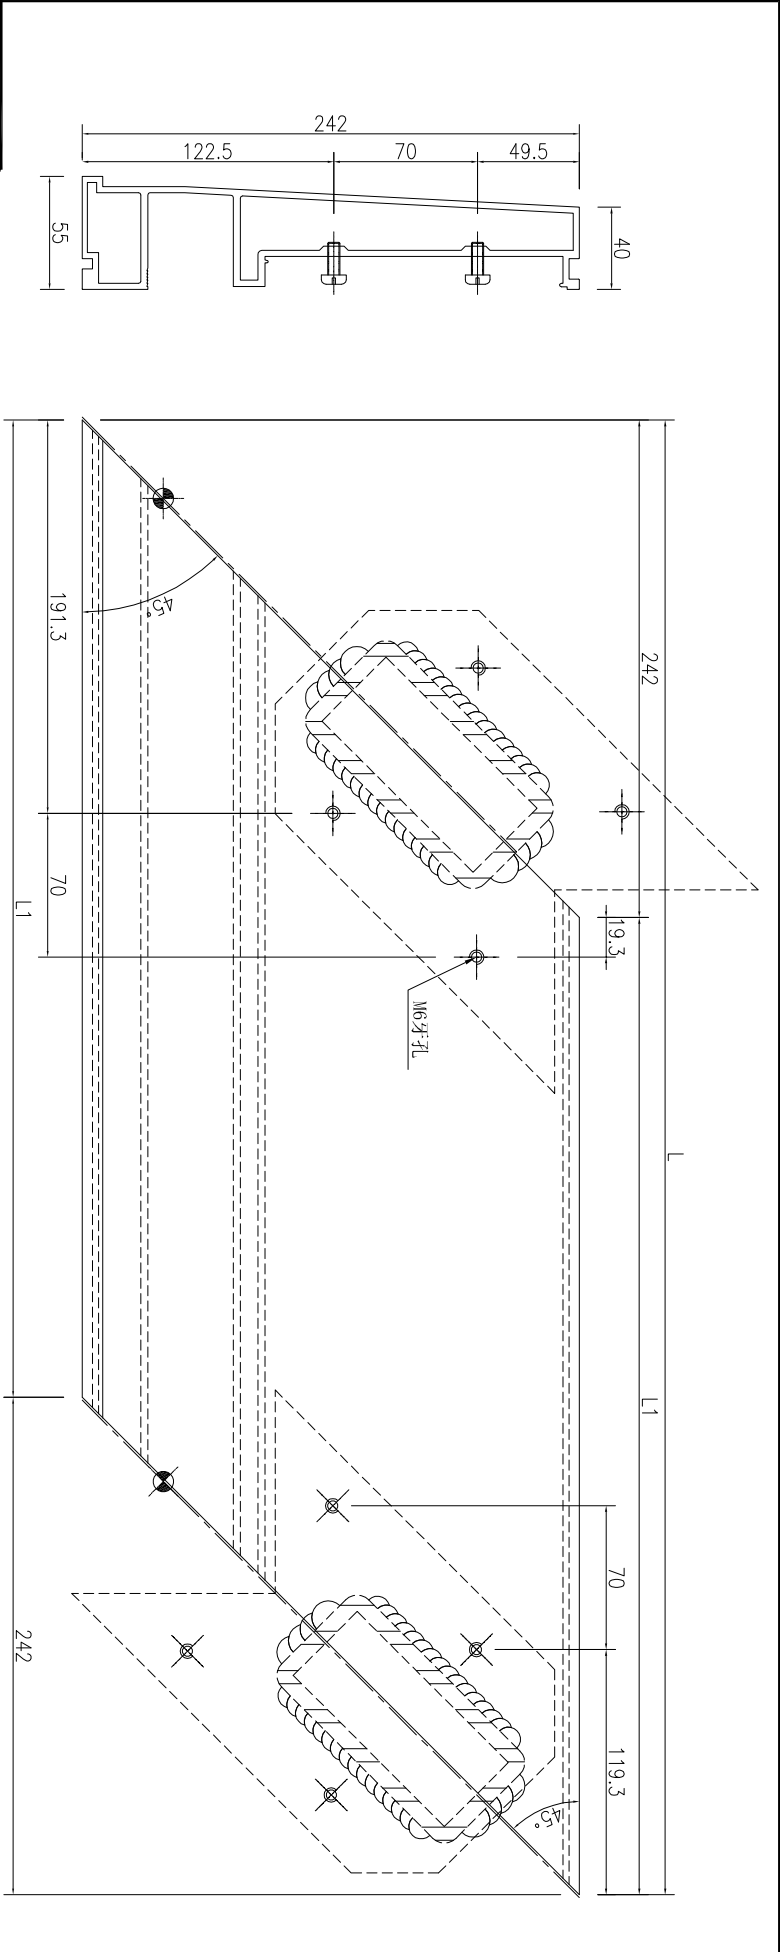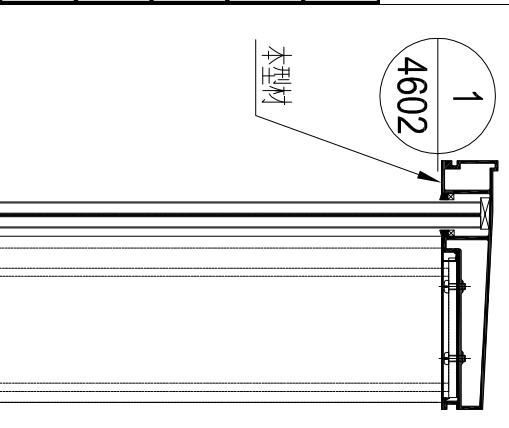


名稱	欄河頂橫加工圖	制圖	吳祎瑜	2022.11.21	修改	A		
材料	X86355	復核			日期	2023.2.24		
顏色	ECD3X10052S-XF1(古銅色)	批准			圖號	J857-LH-DH71A		

工程號	J-857	地盤	啓德6552
-----	-------	----	--------

序號	物料編號	數量	長度L	長度L1
1	J857-LH-DH208	1	1718	1476
2	J857-LH-DH210	1	768	526
3	J857-LH-DH212A	1	394	152
4	J857-LH-DH202	1	1078	836

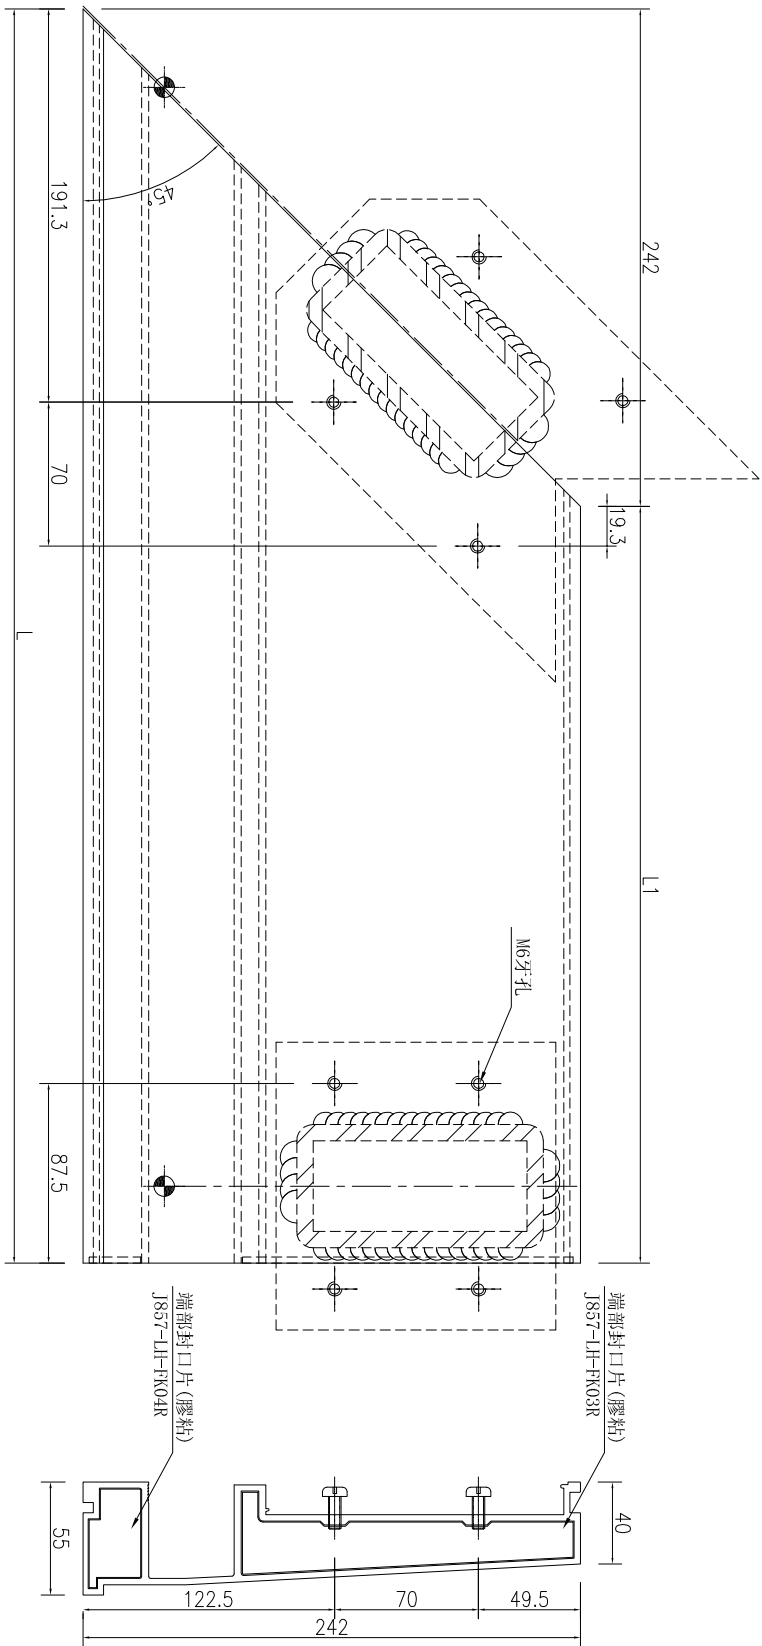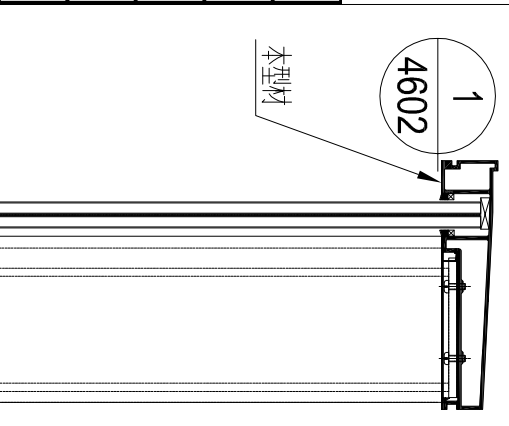


名稱	欄河頂橫加工圖	制圖	吳祎瑜	2022.11.21	修改	A		
材料	X86355	復核			日期	2023.2.24		
顏色	ECD3X10052S-XF1(古銅色)	批准			圖號	J857-LH-DH208		

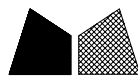 美特鋁質 有限公司
MIDI Aluminium Fabricator Ltd.

工程號	J-857	地盤	啓德6552
-----	-------	----	--------



序號	物料編號	數量	長度L	長度L1
1	J857-LH-DH204	1	1191	949

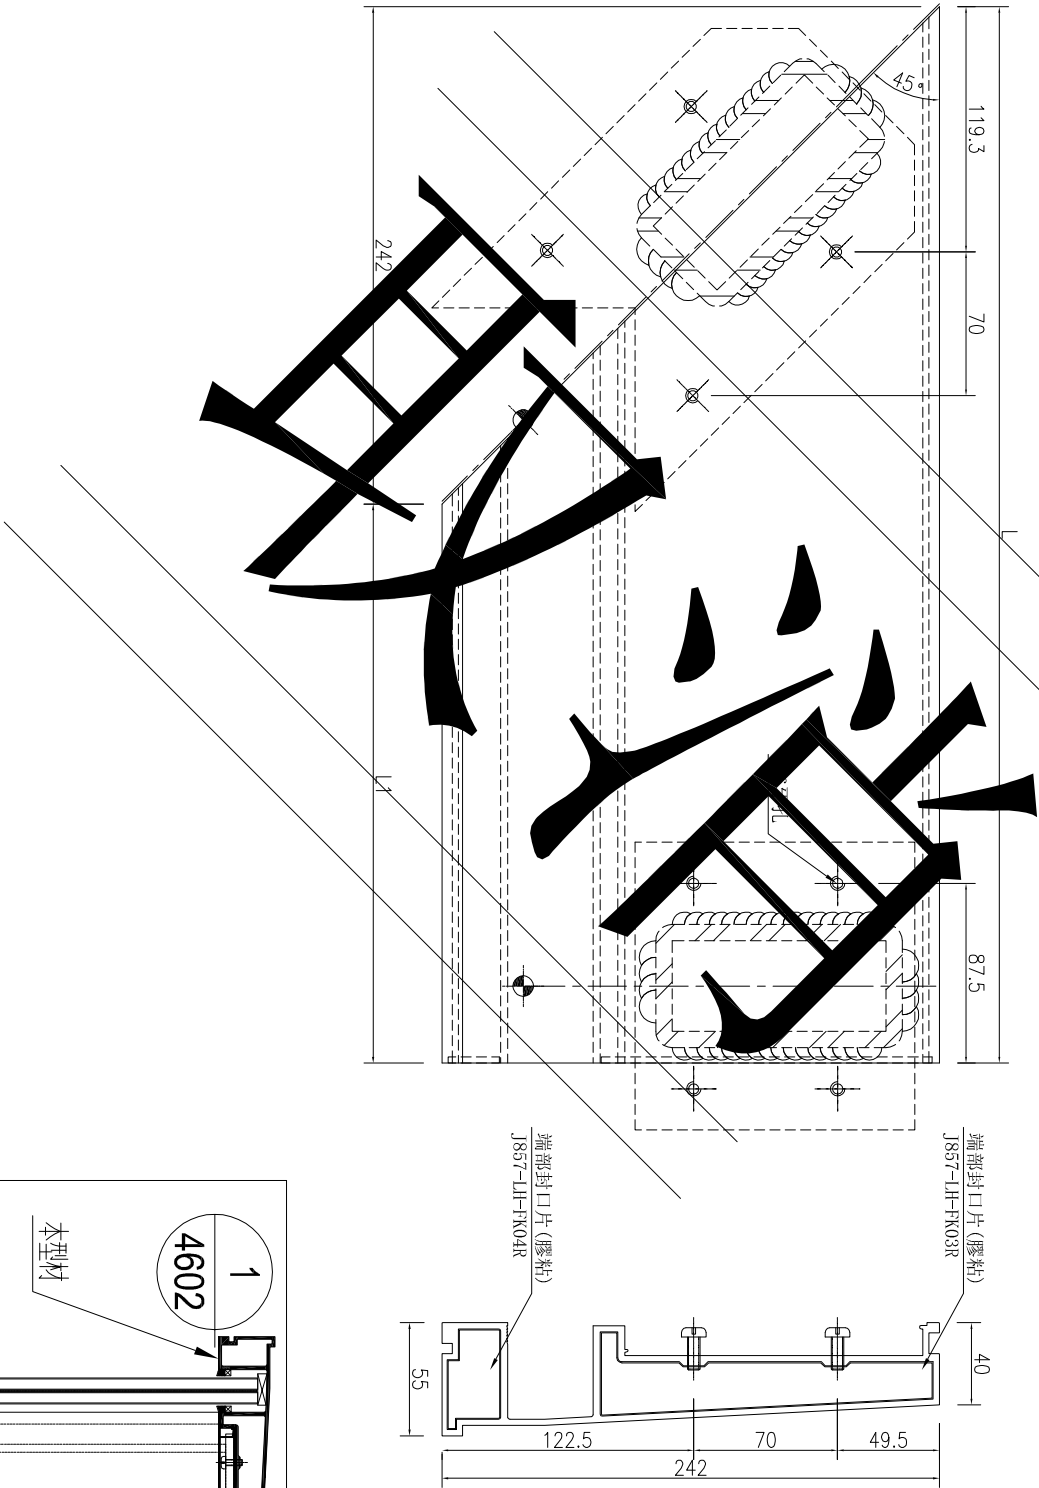

名稱	欄河頂橫加工圖	制圖	吳祎瑜	2022.11.21	修改		
材料	X86355	復核			日期		
顏色	ECD3X10052S-XF1(古銅色)	批准			圖號	J857-LH-DH204	

工程號	J-857	地盤	啓德6552
-----	-------	----	--------


序號	物料編號	數量	長度L
1	J857-LH-DH125	1	1132
2	J857-LH-DH150A	1	1021.5
3	J857-LH-DH165A	1	1407
4	J857-LH-DH185	1	1197
5	J857-LH-DH200	1	1414

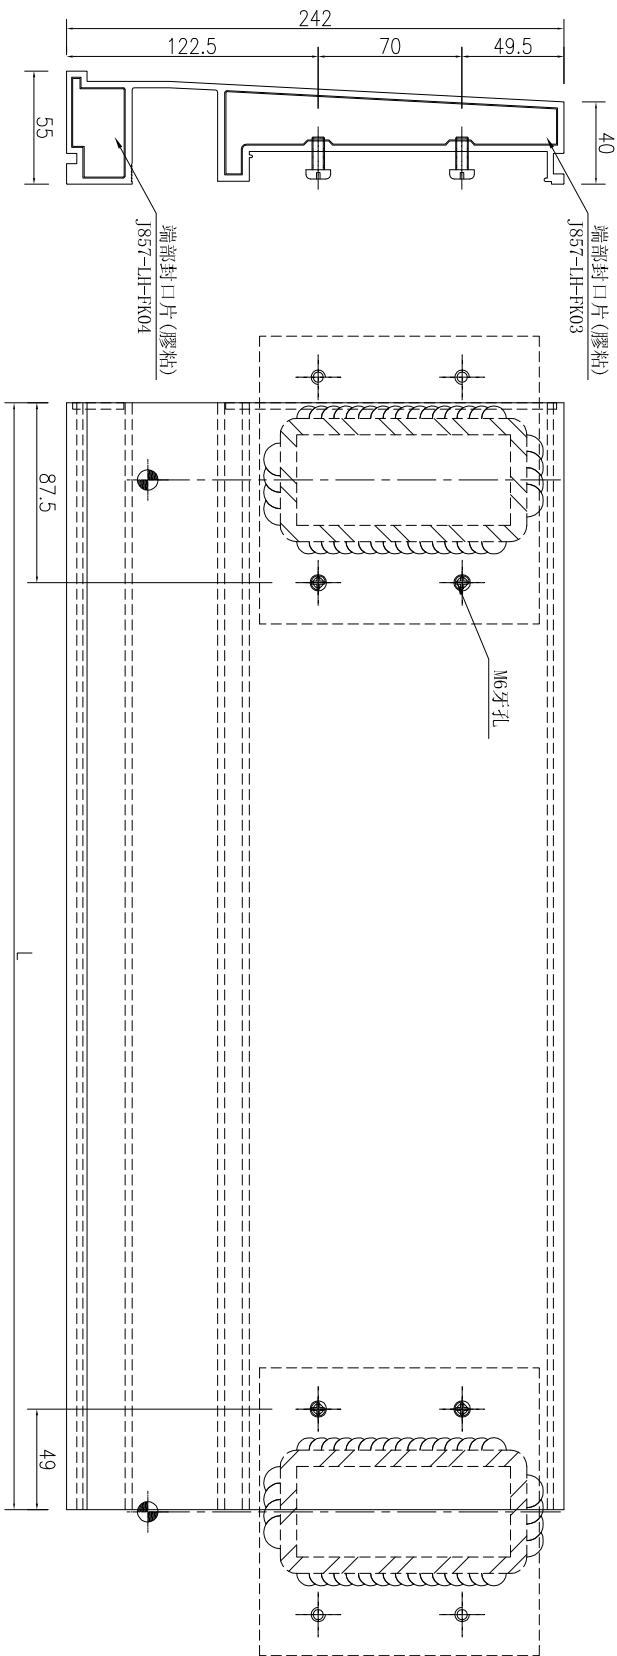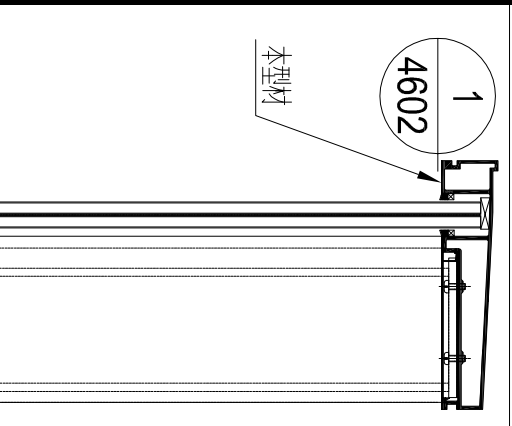


名稱	欄河頂橫加工圖	制圖	吳祎瑜	2022.11.21	修改	A		
材料	X86355	復核			日期	2023.2.24		
顏色	ECD3X10052S-XF1(古銅色)	批准			圖號	J857-LH-DH125		

工程號	J-857	地盤	啓德6552
-----	-------	----	--------

序號	物料編號	數量	長度L	長度L1
1	J857-LH-DHG126	1	1096.5	934.5
2	J857-LH-DHG131	1	1568.5	1406.5
3	J857-LH-DHG151	1	1296.5	1134.5
4	J857-LH-DHG176	1	1371.5	1209.5
5	J857-LH-DHG190	1	1333.5	1171.5
6	J857-LH-DHG201	1	1378.5	1216.5
7	J857-LH-DHG78A	1	1313.5	1151.5
8	J857-LH-DHG145A	1	1471.5	1309.5
1	J857-LH-DHG194	1	831	669
2	J857-LH-DHG205	1	1581	1419
3	J857-LH-DHG207	1	406	244
4	J857-LH-DHG211	1	656	494
5	J857-LH-DHG213	1	1506	1344
6	J857-LH-DHG209A	1	282	120


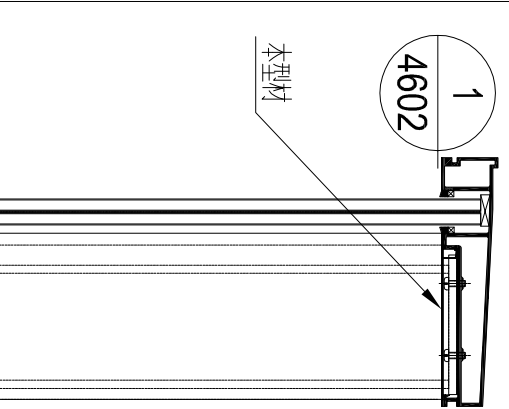


名稱	欄河頂橫外蓋加工圖	制圖	吳祎瑜	2022.11.21	修改	A		
材料	X86360	復核			日期	2023.2.24		
顏色	ECD3X10052S-XF1(古銅色)	批准			圖號	J857-LH-DHG126		

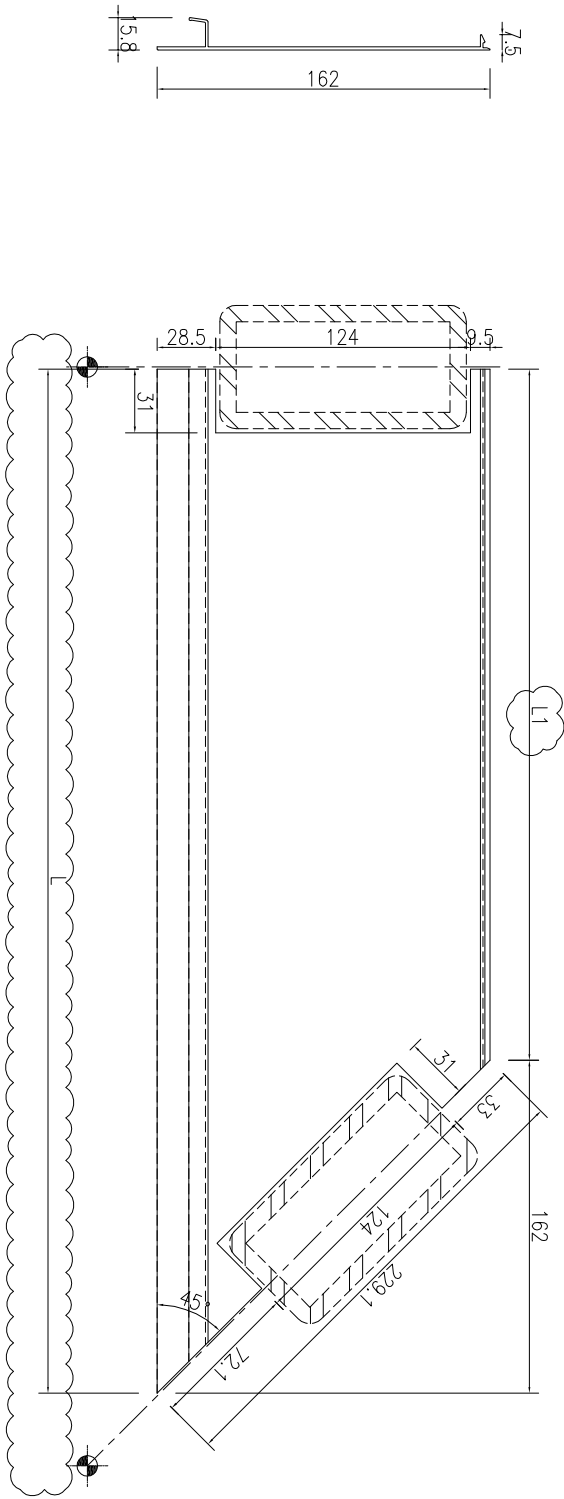

工程號	J-857	地盤	啓德6552
-----	-------	----	--------



序號	物料編號	數量	長度L	長度L1
1	J857-LH-DHG71A	1	1134	972
2	J857-LH-DHG152	1	1409	1247
3	J857-LH-DHG203	1	1084	922
4	J857-LH-DHG209	1	1334	1172

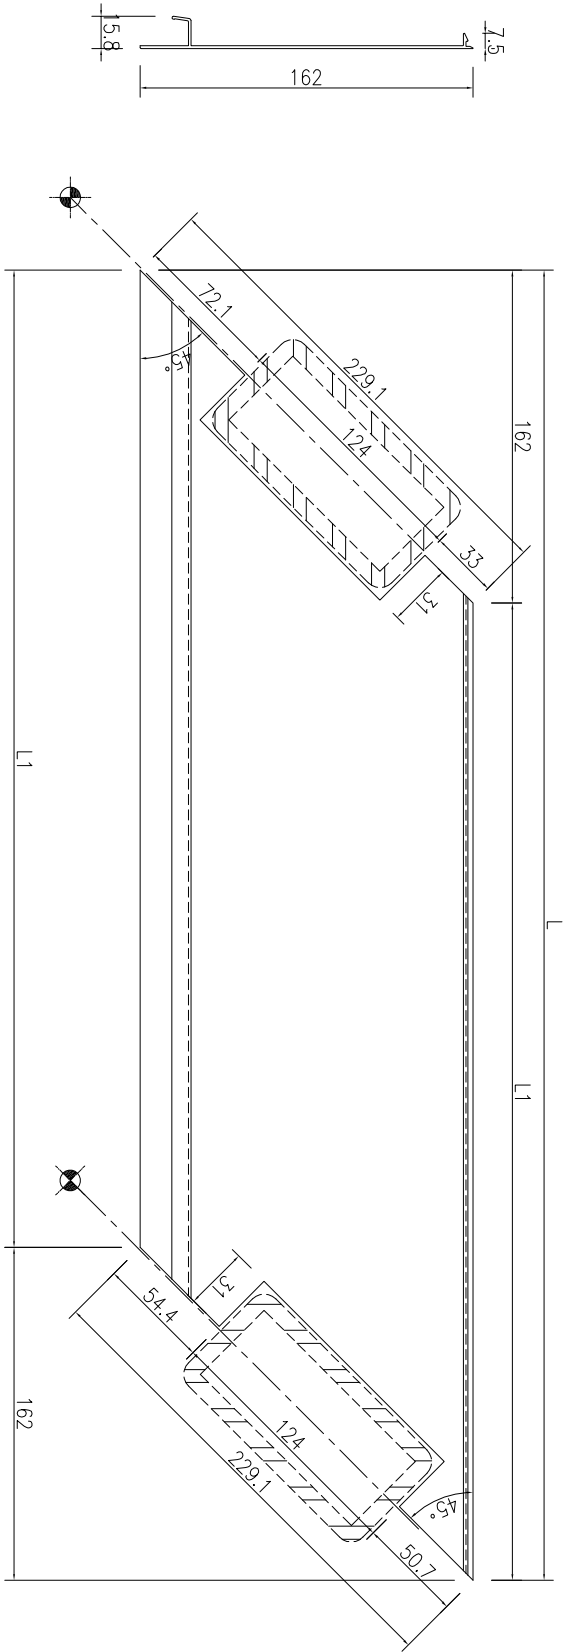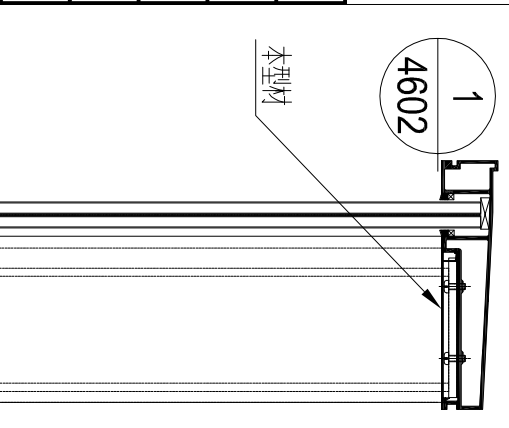

名稱	欄河頂橫外蓋加工圖	制圖	吳祎瑜	2022.11.21	修改	A		
材料	X86360	復核			日期	2023.2.24		
顏色	ECD3X10052S-XF1(古銅色)	批准			圖號	J857-LH-DHG71A		



工程號	J-857	地盤	啓德6552
-----	-------	----	--------

序號	物料編號	數量	長度L	長度L1
1	J857-LH-DHG46B	1	1134	972
2	J857-LH-DHG177	1	1409	1247
3	J857-LH-DHG191	1	784	622
4	J857-LH-DHG212	1	1334	1172

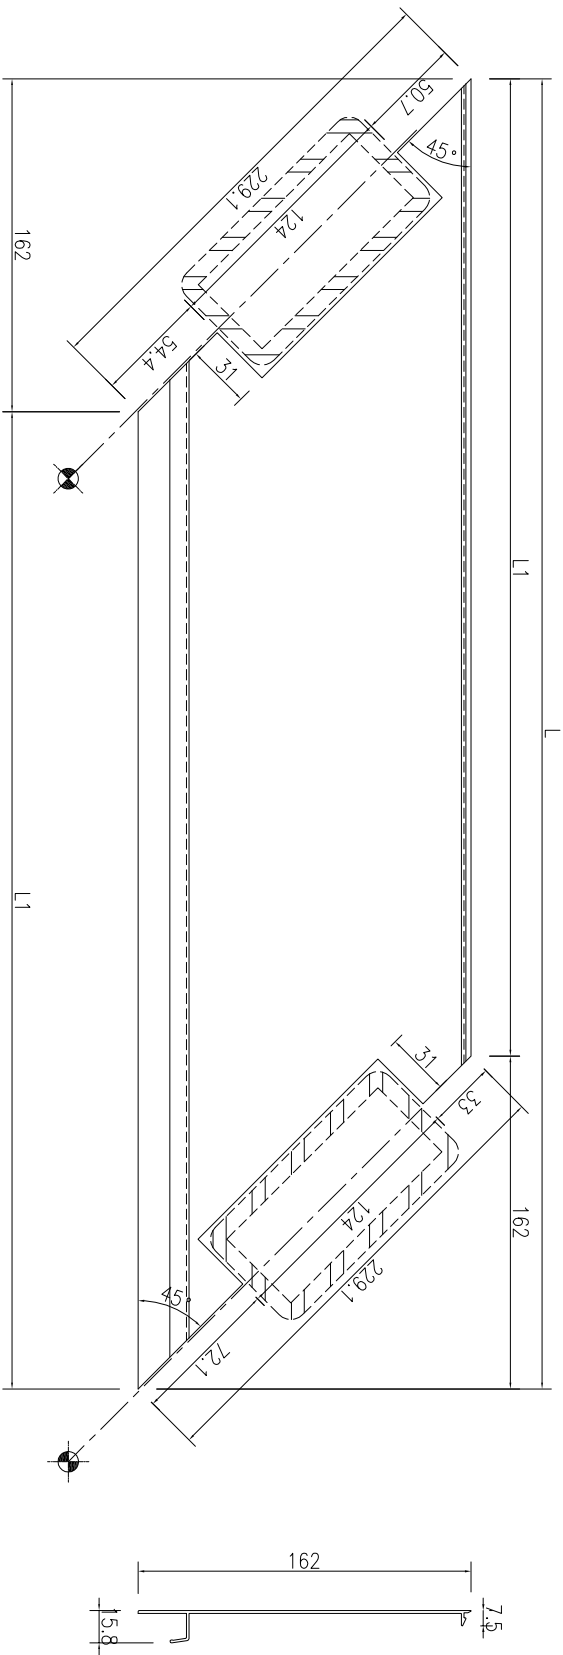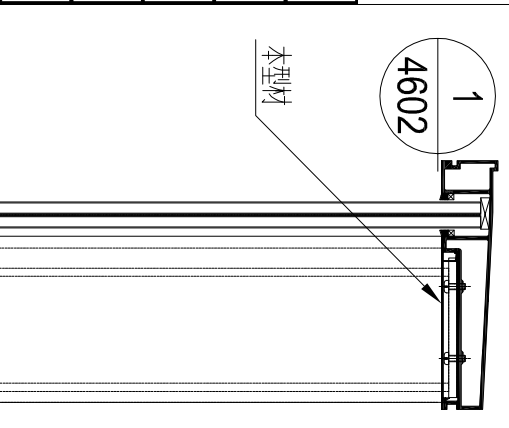


名稱	欄河頂橫外蓋加工圖	制圖	吳祎瑜	2022.11.21	修改	A		
材料	X86360	復核			日期	2023.2.24		
顏色	ECD3X10052S-XF1(古銅色)	批准			圖號	J857-LH-DHG46B		

工程號		J-857	地盤	啓德6552	
序號	物料編號	數量	長度L	長度L1	
1	J857-LH-DHG127	1	1226.5	1064.5	
2	J857-LH-DHG129	1	1568.5	1406.5	
3	J857-LH-DHG153	1	1370.5	1208.5	
4	J857-LH-DHG178	1	1296.5	1134.5	
5	J857-LH-DHG188	1	1333.5	1171.5	
6	J857-LH-DHG192	1	911.5	749.5	
7	J857-LH-DHG195	1	1063.5	901.5	
8	J857-LH-DHG214	1	1496.5	1334.5	
9	J857-LH-DHG144A	1	1471.5	1309.5	
10	J857-LH-DHG208	1	1606	1444	
11	J857-LH-DHG210	1	656	494	
12	J857-LH-DHG212A	1	282	120	
13	J857-LH-DHG202	1	966	804	

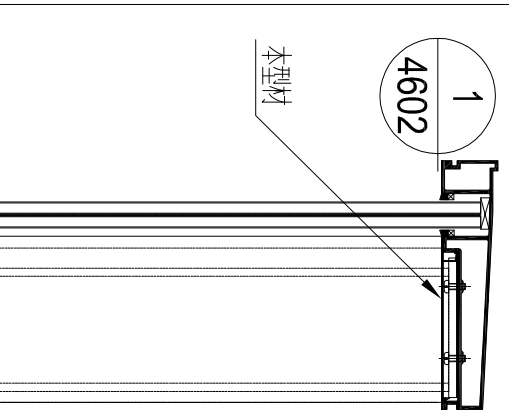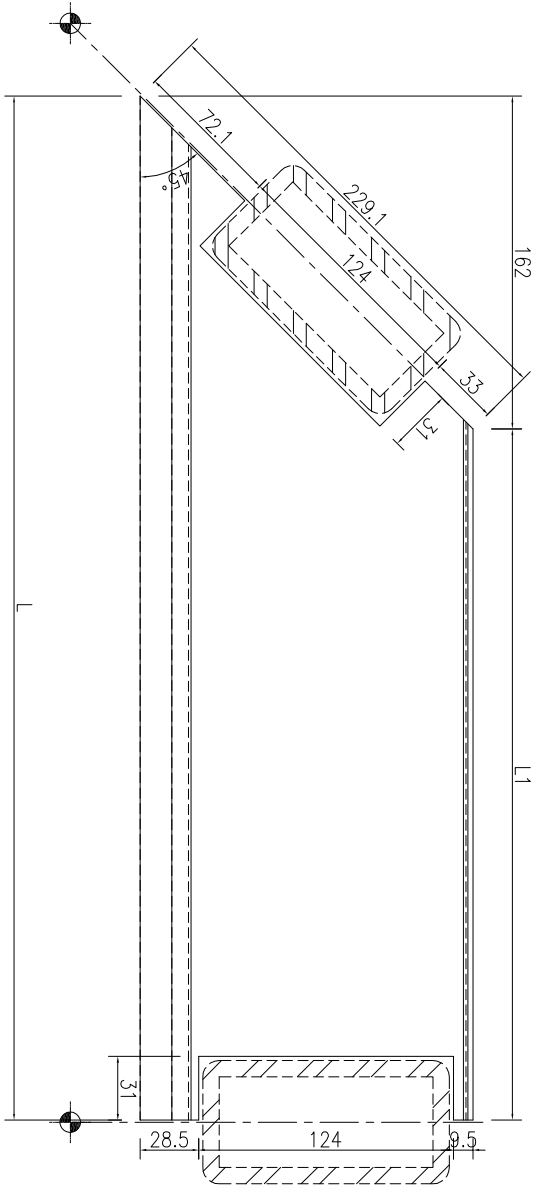



名稱	欄河頂橫外蓋加工圖	制圖	吳祎瑜	2022.11.21	修改	A		
材料	X86360	復核			日期	2023.2.24		
顏色	ECD3X10052S-XF1(古銅色)	批准			圖號	J857-LH-DHG127		

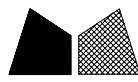


美特鋁質有限公司
MIDI Aluminium Fabricator Ltd.

工程號	J-857	地盤	啓德6552
-----	-------	----	--------

序號	物料編號	數量	長度L	長度L1
1	J857-LH-DHG132	1	1543.5	1381.5
2	J857-LH-DHG133	1	1710.5	1548.5
3	J857-LH-DHG240	3	1123.5	961.5
4	J857-LH-DHG204	1	1146	984

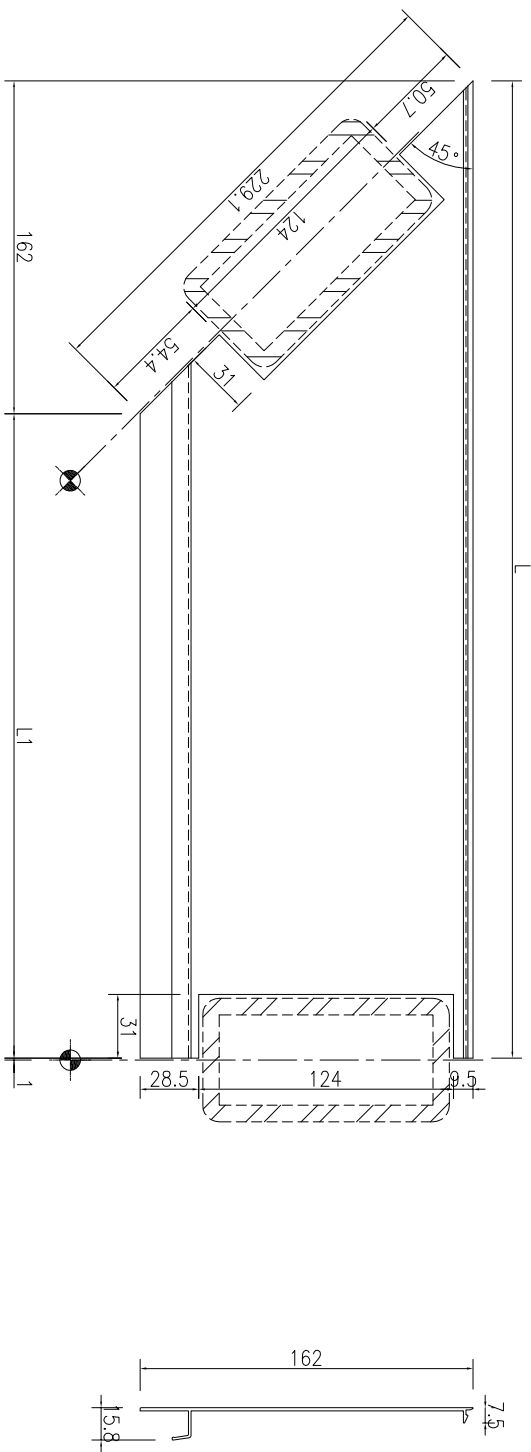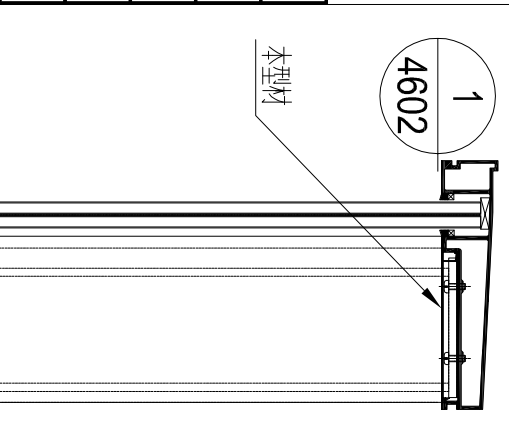



名稱	欄河頂橫外蓋加工圖	制圖	吳祎瑜	2022.11.21	修改	A		
材料	X86360	復核			日期	2023.2.24		
顏色	ECD3X10052S-XF1(古銅色)	批准			圖號	J857-LH-DHG132		

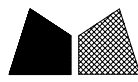

美特鋁質有限公司
MIDI Aluminium Fabricator Ltd.

工程號	J-857	地盤	啓德6552
-----	-------	----	--------




序號	物料編號	數量	長度L
1	J857-LH-DHG116A	12	1498
2	J857-LH-DHG130	1	1603
3	J857-LH-DHG134	1	1515
4	J857-LH-DHG186	1	1507
5	J857-LH-DHG31A	1	1348
6	J857-LH-DHG125	1	1093.5
7	J857-LH-DHG150A	1	983
8	J857-LH-DHG165A	1	1368.5
9	J857-LH-DHG185	1	1158.5
10	J857-LH-DHG200	1	1375.5
11	J857-LH-DHG135	1	1477.5
12	J857-LH-DHG150	1	1293.5
13	J857-LH-DHG165	1	1368.5
14	J857-LH-DHG193	1	908.5
15	J857-LH-DHG196	1	1060.5
16	J857-LH-DHG215	1	1493.5

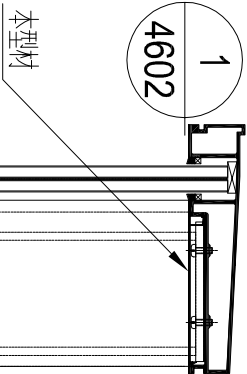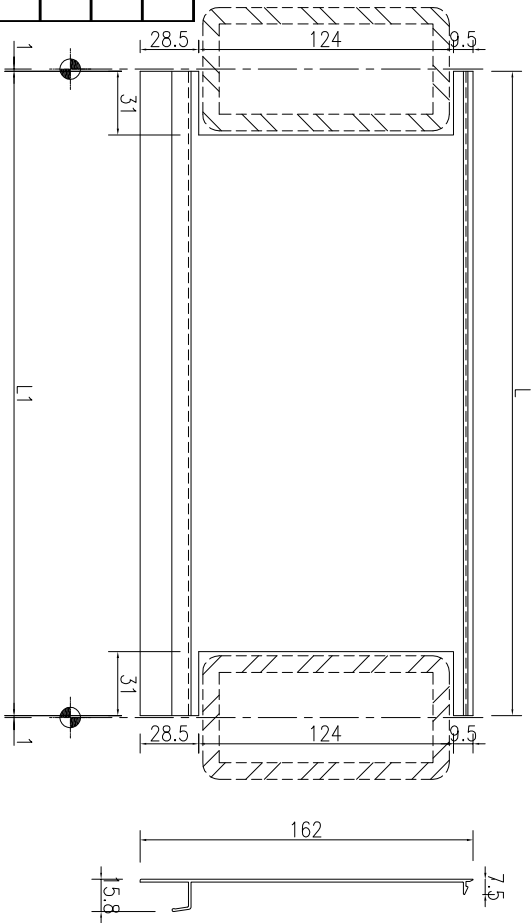


名稱	欄河頂橫外蓋加工圖	制圖	吳祎瑜	2022.11.21	修改	A		
材料	X86360	復核			日期	2023.2.24		
顏色	ECD3X10052S-XF1(古銅色)	批准			圖號	J857-LH-DHG116A		

工程號	J-857	地盤	啓德6552
-----	-------	----	--------

序號	物料編號	數量	長度L	長度L1	長度L2
1	J857-LH-DHG202	1	1350	1279	955

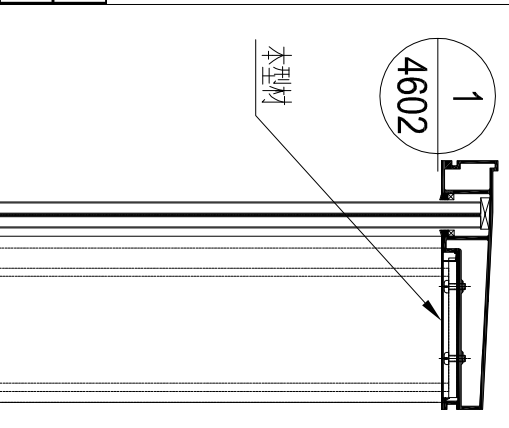
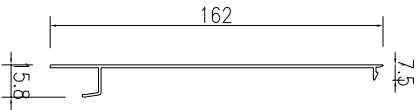
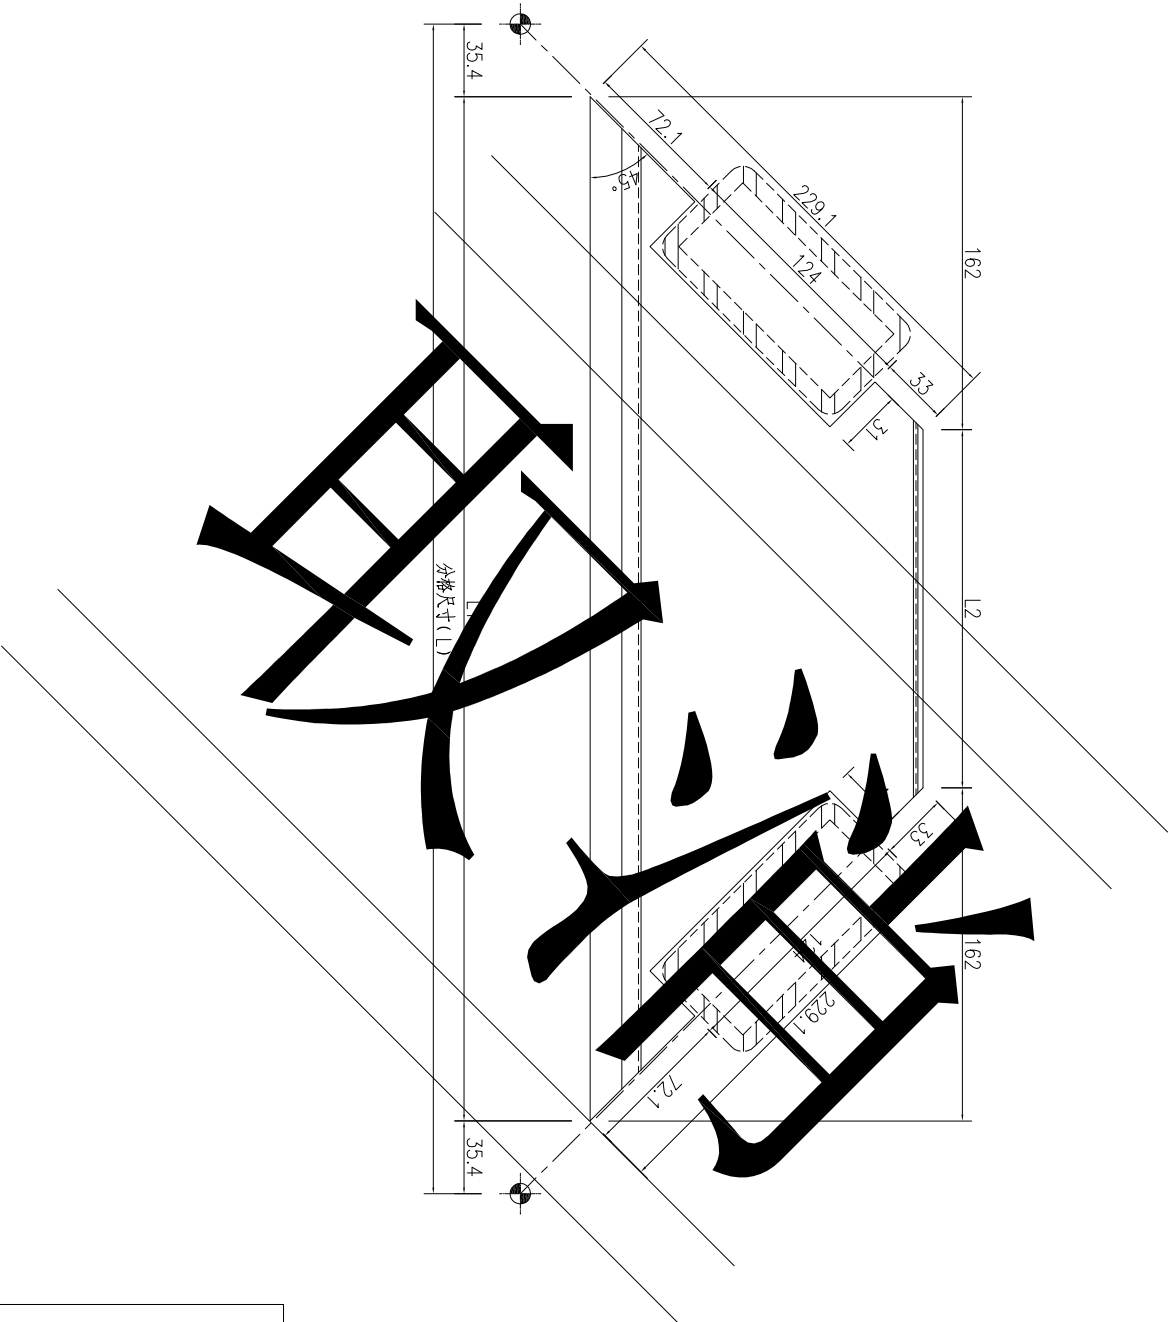


名稱	欄河頂橫外蓋加工圖	制圖	吳祎瑜	2022.11.21	修改			
材料	X86360	復核			日期			
顏色	ECD3X10052S-XF1(古銅色)	批准			圖號	J857-LH-DHG202		

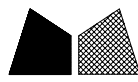 美特鋁質 有限公司
MIDI Aluminium Fabricator Ltd.

工程號	J-857	地盤	啓德6552
-----	-------	----	--------

序號	物料編號	數量	長度L	長度L1
1	J857-LH-DH202	1	1426	942

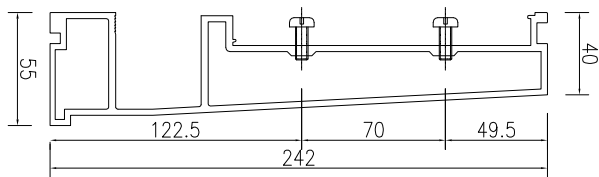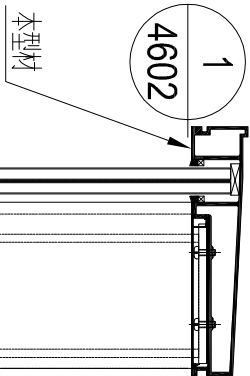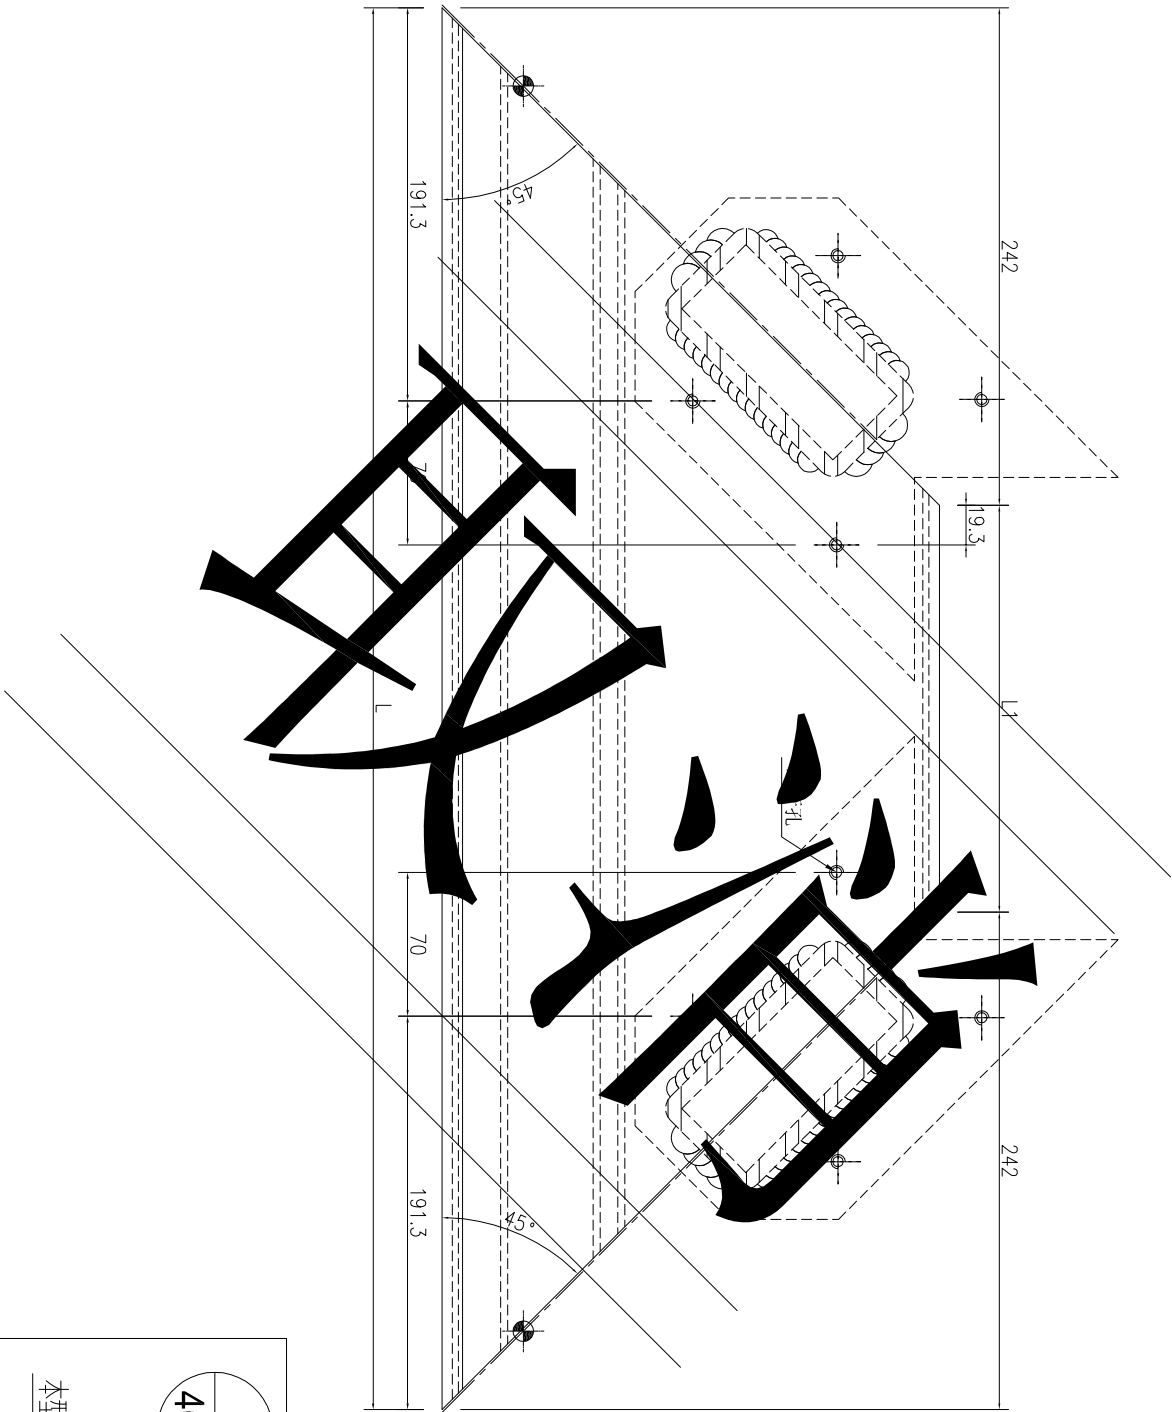

名稱	欄河頂橫加工圖	制圖	吳祎瑜	2022.11.21	修改			
材料	X86355	復核			日期			
顏色	ECD3X10052S-XF1(古銅色)	批准			圖號	J857-LH-DH202		

有限公司

MIDI Aluminium Fabricator Ltd.



工程號

J-857


地盤

啓德6552

注：此型材内转位安装。

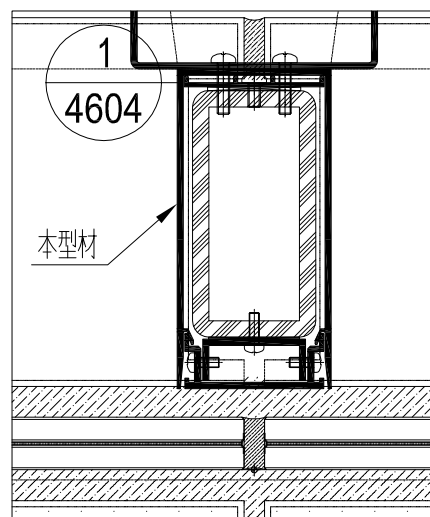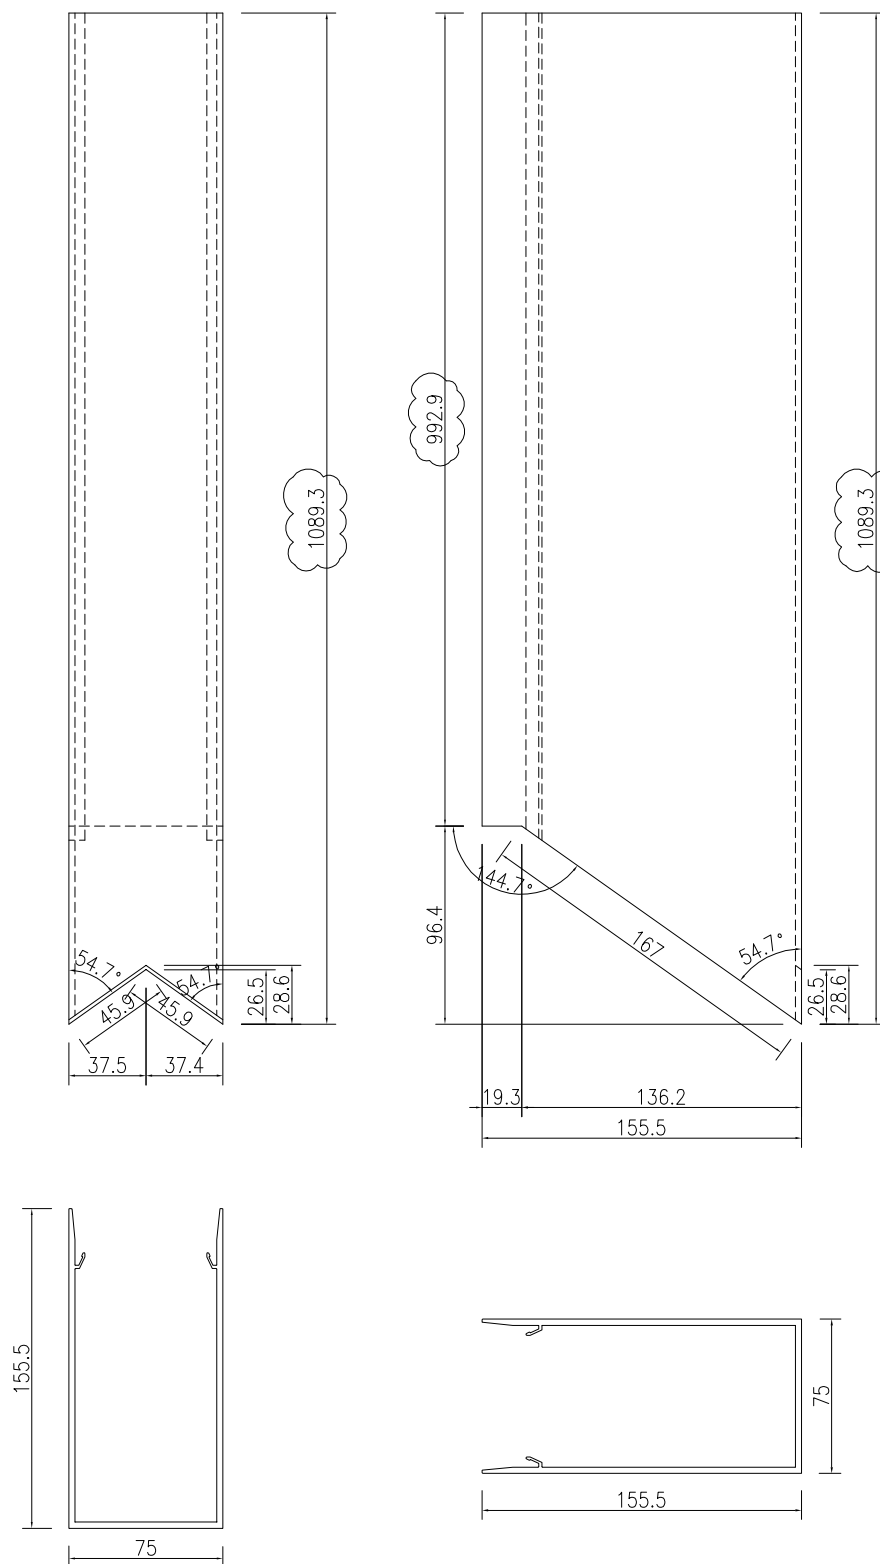

名稱	後蓋(企向)加工圖	制圖	吳祎瑜	2022.11.21	修改	A		
材料	X86357	復核			日期	2023.2.24		
顏色	ECD3X10052S-XF1(古銅色)	批准			圖號	J857-LH-HG07		


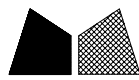


美特鋁質有限公司
MIDI Aluminium Fabricator Ltd.

產品編號	L (MM)	數量	A	N	M	B	N1	M1	備註
		16							

工程號	J-857	地盤	啓德6552
-----	-------	----	--------

注：此型材外转位安裝。

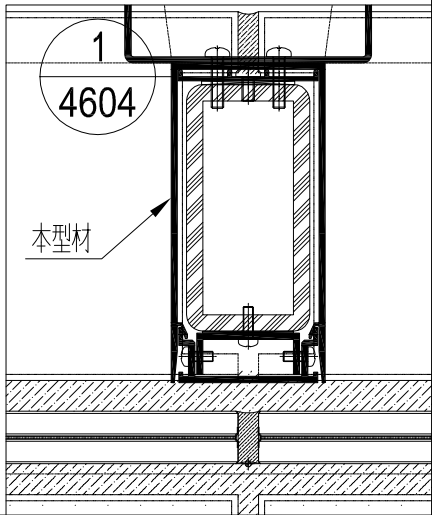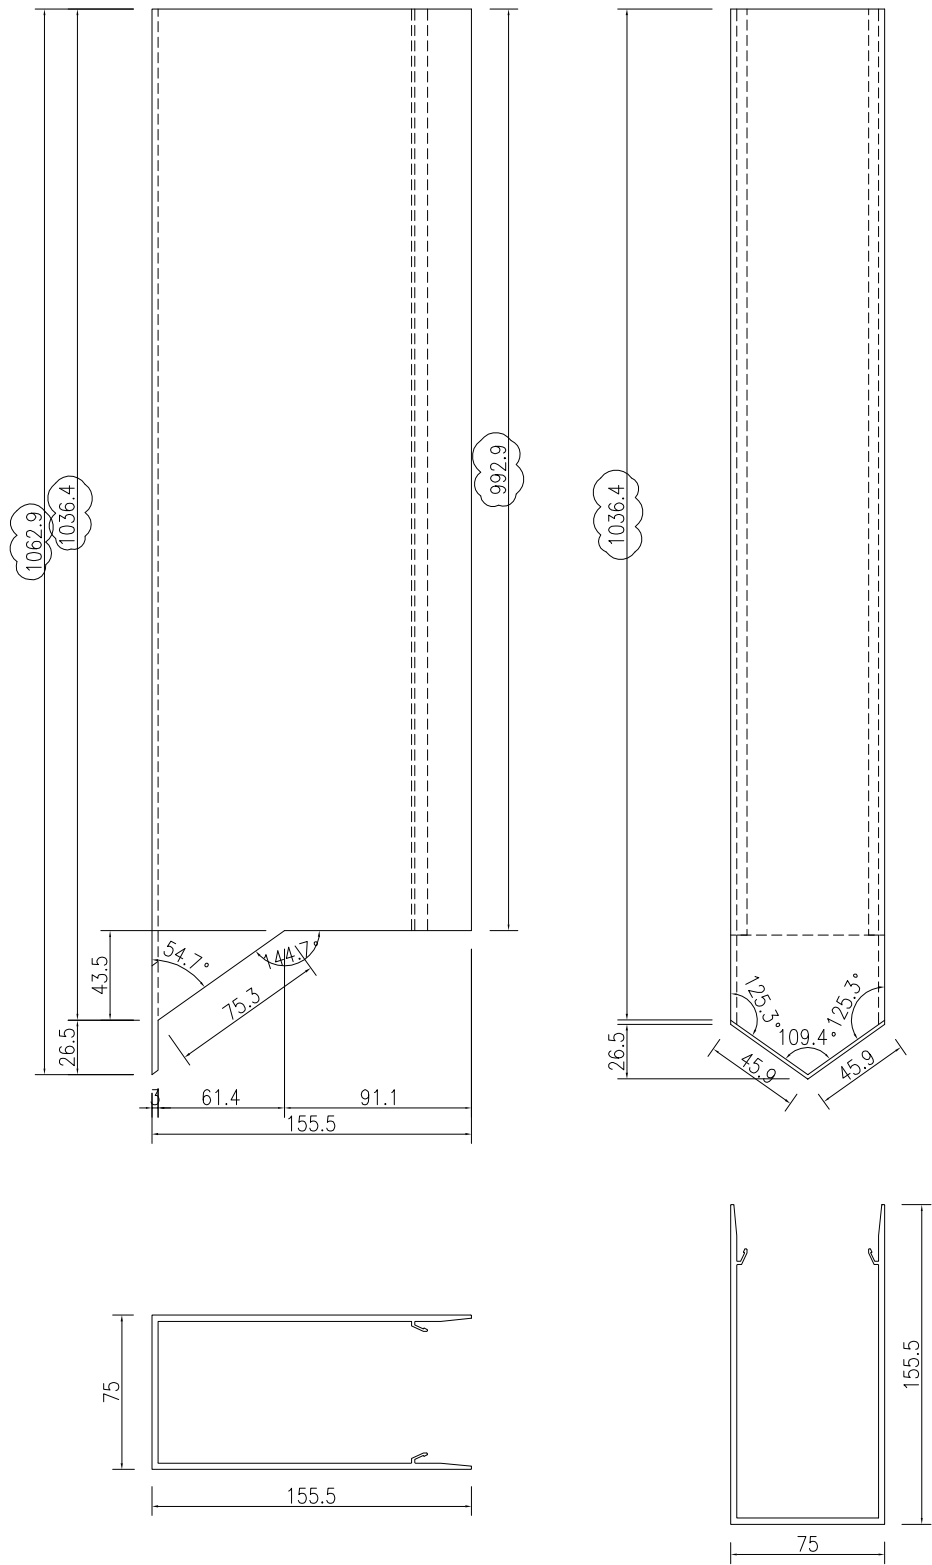

名稱	後蓋 (企向) 加工圖	制圖	吳祿瑜	2022.11.21	修改	A		
材料	X86357	復核			日期	2023.2.24		
顏色	ECD3X10052S-XF1(古銅色)	批准			圖號	J857-LH-HG08		






美特鋁質 有限公司
MIDI Aluminium Fabricator Ltd.

產品編號	L (MM)	數量	A	N	M	B	N1	M1	備註
		100							

工程號	J-857	地盤	啓德6552
-----	-------	----	--------

注：此型材直位安裝。

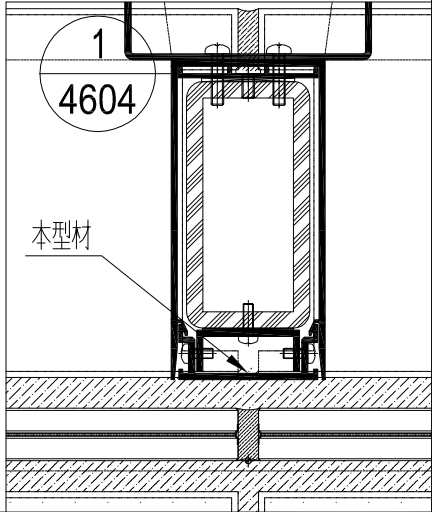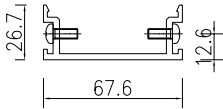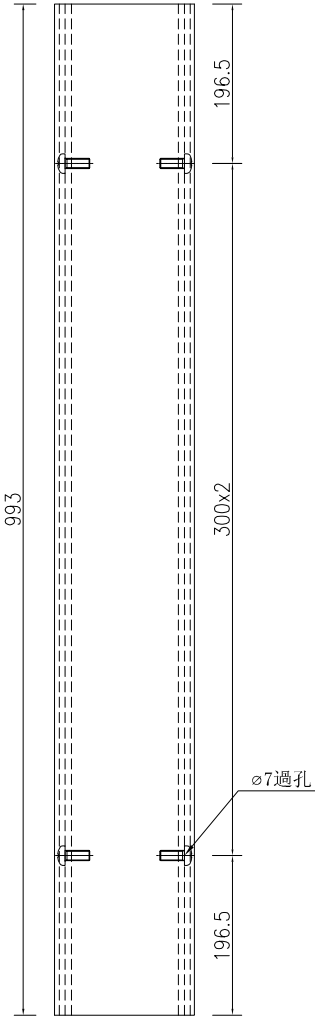






名稱	前拍蓋 (企向) 加工圖	制圖	吳祿瑜	2022.11.21	修改	A		
材料	X86358	復核			日期	2023.2.24		
顏色	ECD3X10052S-XF1(古銅色)	批准			圖號	J857-LH-QG02		



產品編號	L (MM)	數量	A	N	M	B	N1	M1	備註
		4							

注：此型材外转位安装。

工程號	J-857	地盤	啓德6552
-----	-------	----	--------

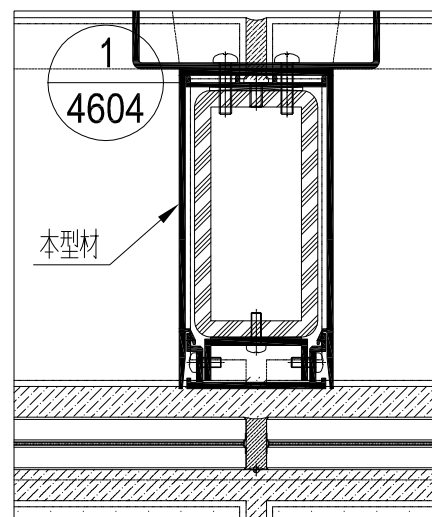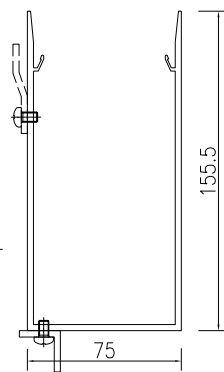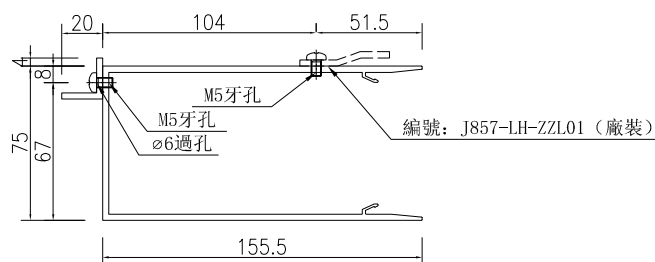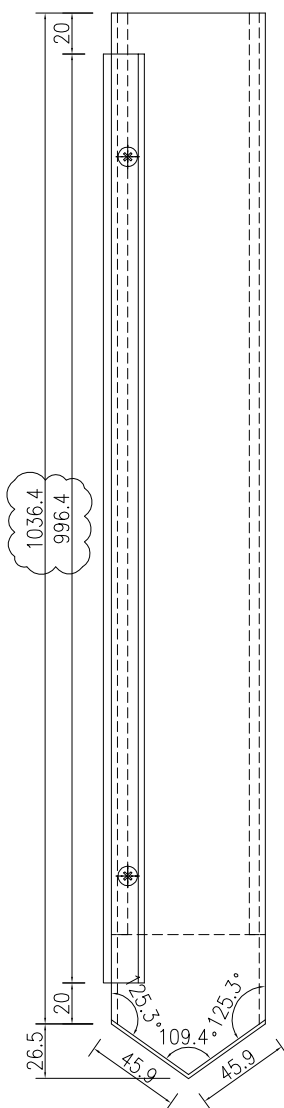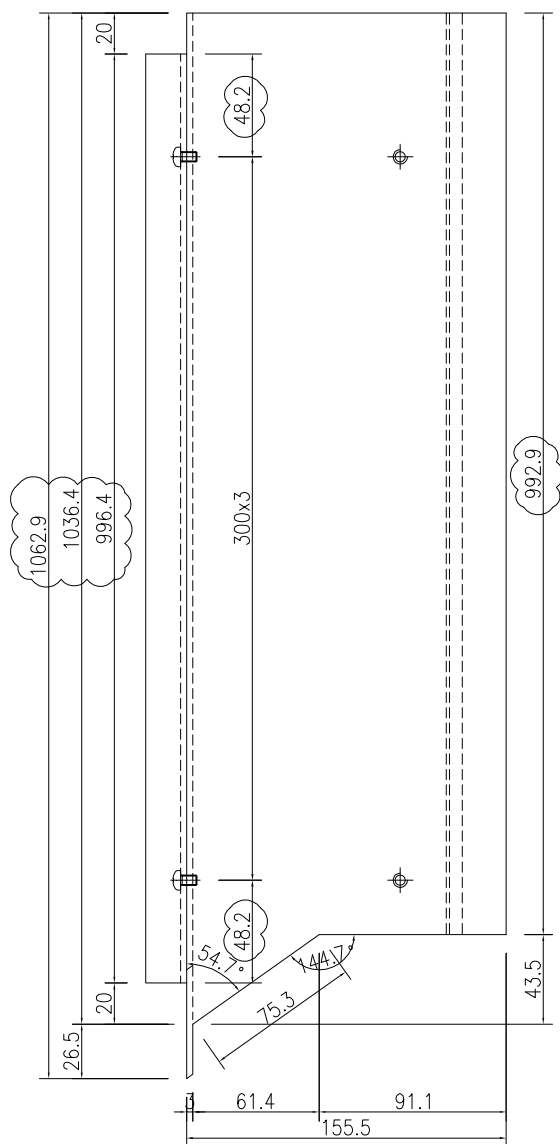

名稱	後蓋(企向)加工圖	制圖	吳祎瑜	2022.11.21	修改	A		
材料	X86357+20x20x3鋁角	復核			日期	2023.2.24		
顏色	ECD3X10052S-XF1(古銅色)	批准			圖號	J857-LH-HG09		



工程號

J-857

地盤

啓德6552

注：此型材外转位安装。




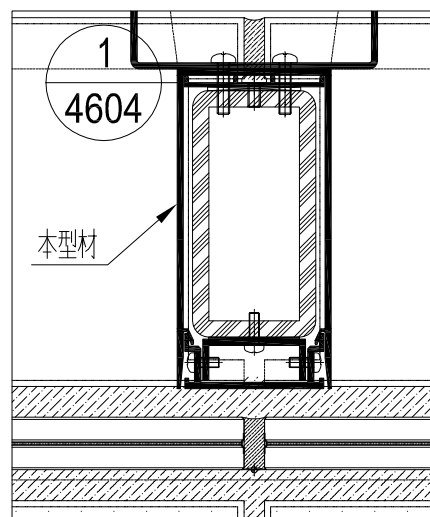
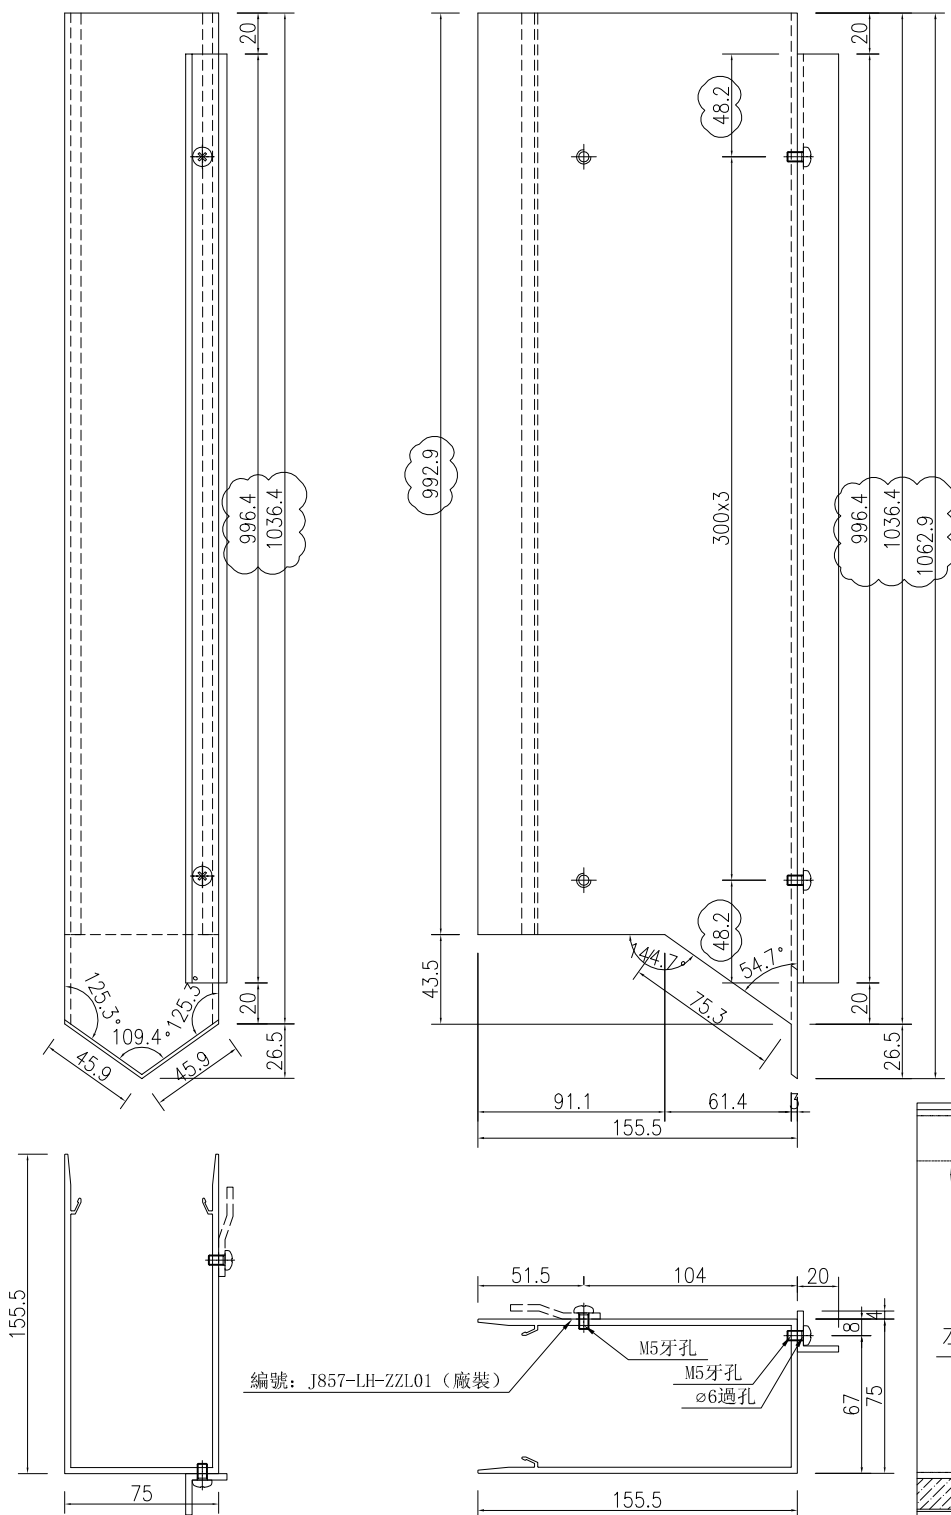


名稱	後蓋(企向)加工圖	制圖	吳祎瑜	2022.11.21	修改	A		
材料	X86357+20x20x3鋁角	復核			日期	2023.2.24		
顏色	ECD3X10052S-XF1(古銅色)	批准			圖號	J857-LH-HG09R		

產品編號	L (MM)	數量	A	N	M	B	N1	M1	備註
		④							

工程號	J-857	地盤	啓德6552
-----	-------	----	--------

注：此型材内转位安装。

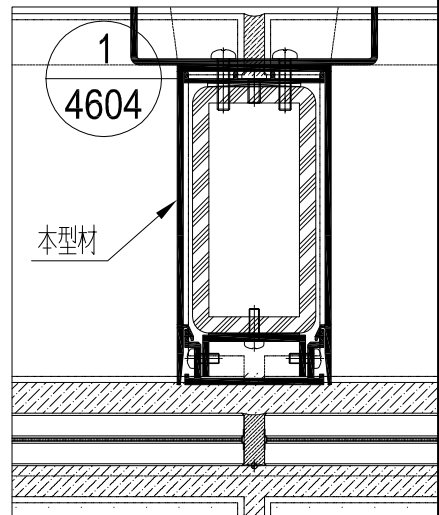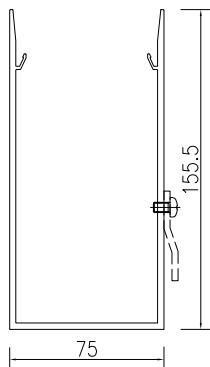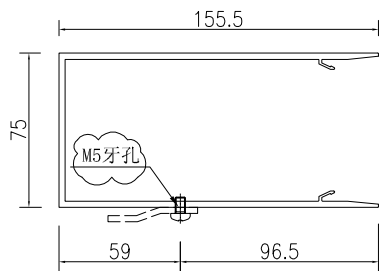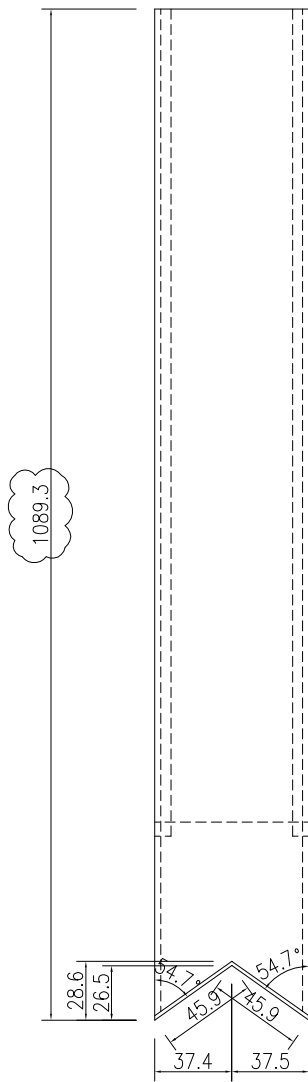
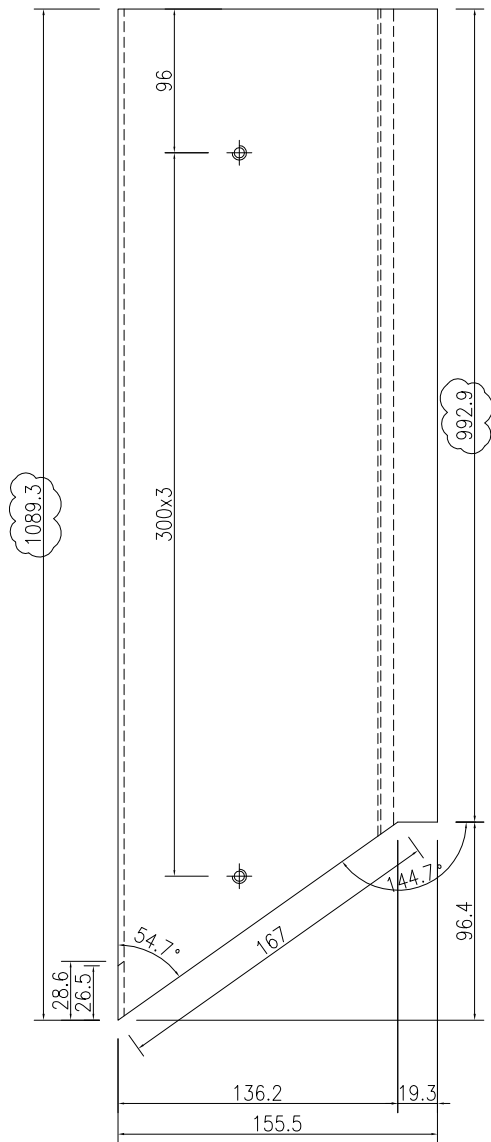


名稱	後蓋 (企向) 加工圖	制圖	吳祿瑜	2022.11.21	修改	A		
材料	X86357	復核			日期	2023.2.24		
顏色	ECD3X10052S-XF1(古銅色)	批准			圖號	J857-LH-HG10		

產品編號	L (MM)	數量	A	N	M	B	N1	M1	備註
		4							




工程號	J-857	地盤	啓德6552
-----	-------	----	--------

注：此型材内转位安装。

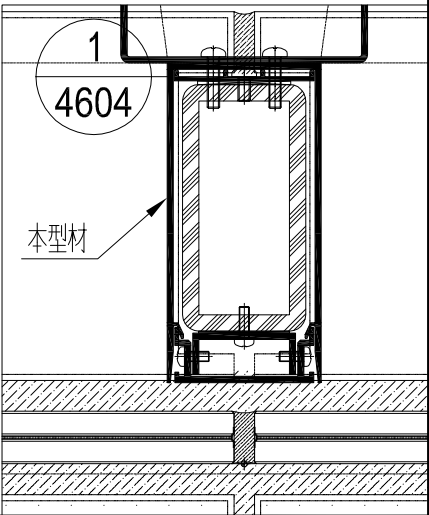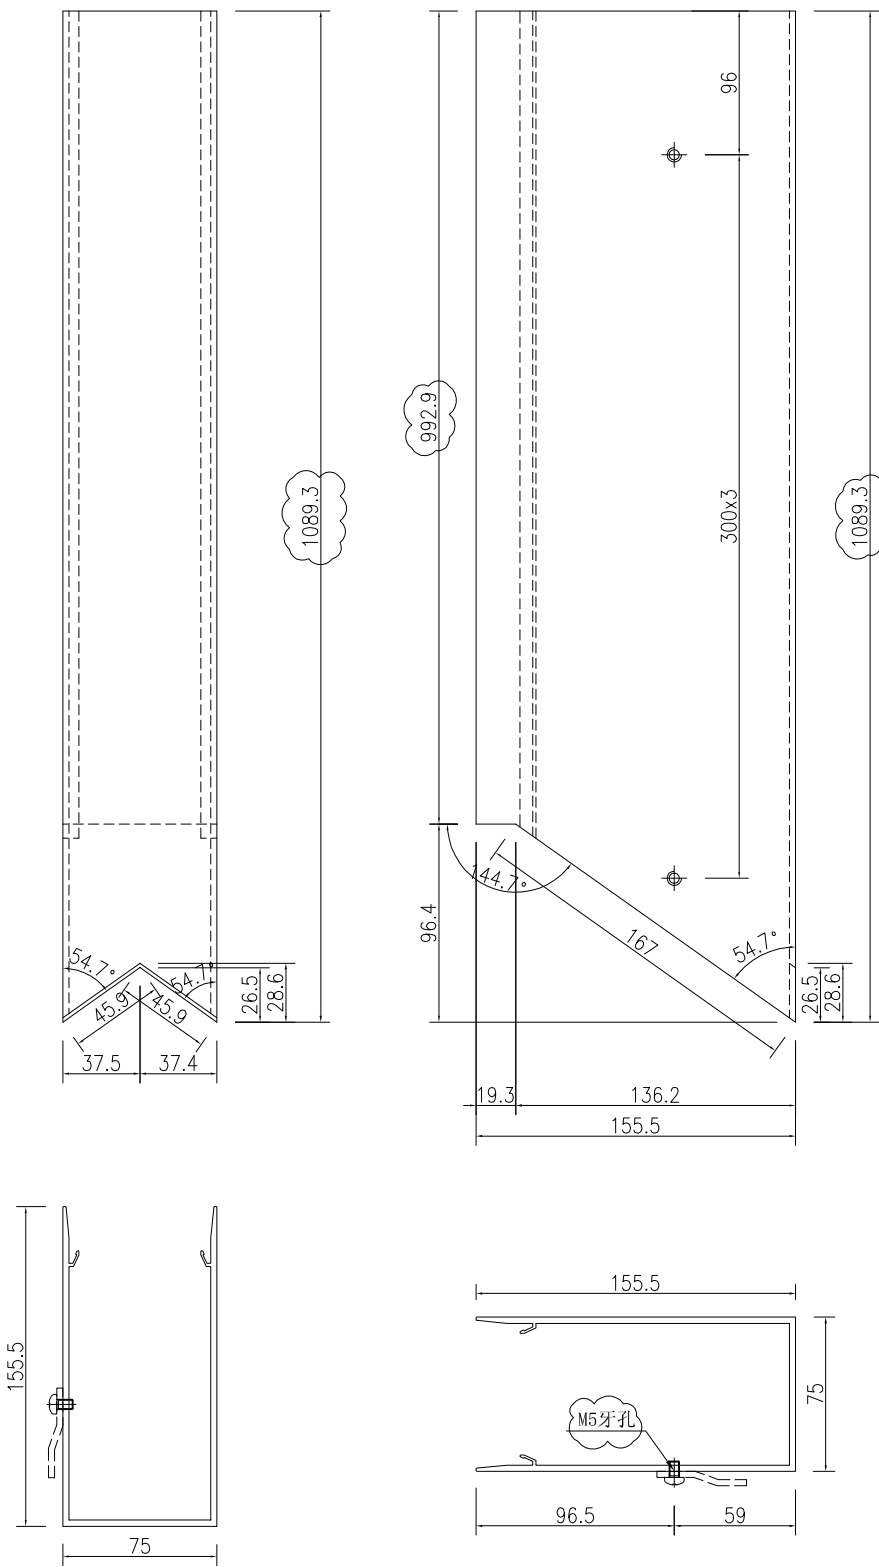

名稱	後蓋 (企向) 加工圖	制圖	吳祿瑜	2022.11.21	修改	A		
材料	X86357	復核			日期	2023.2.24		
顏色	ECD3X10052S-XF1(古銅色)	批准			圖號	J857-LH-HG10R		

產品編號	L (MM)	數量	A	N	M	B	N1	M1	備註
		4							

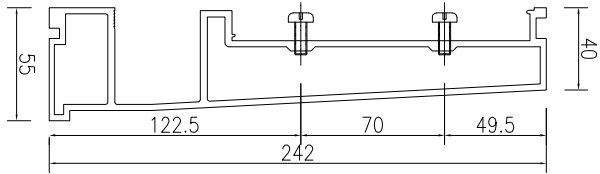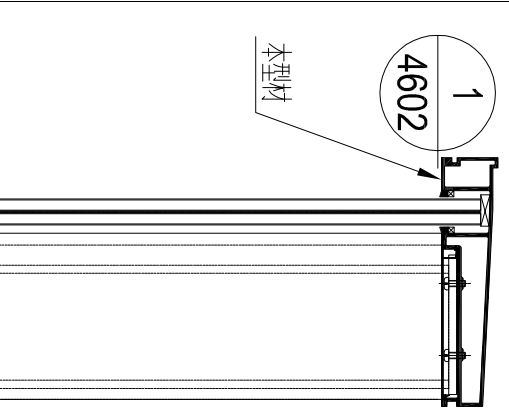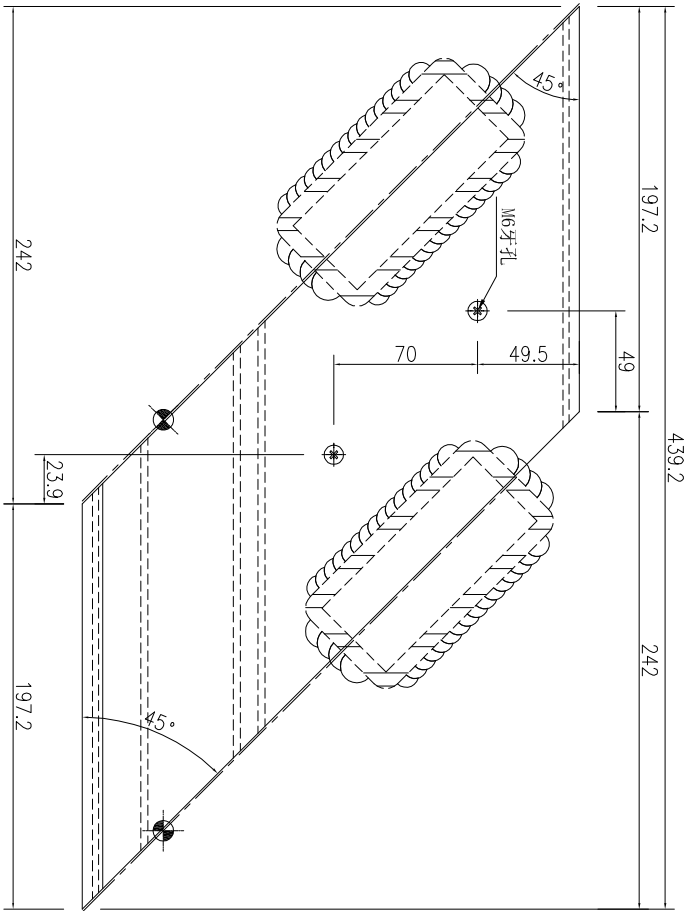

名稱	欄河頂橫加工圖	制圖	吳祎瑜	2023.2.24	修改			
材料	X86355	復核			日期			
顏色	ECD3X10052S-XF1(古銅色)	批准			圖號	J857-LH-DH230A		

有限公司



MIDI Aluminium Fabricator Ltd.

工程號


J-857

地盤

啓德6552

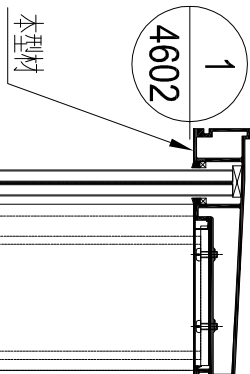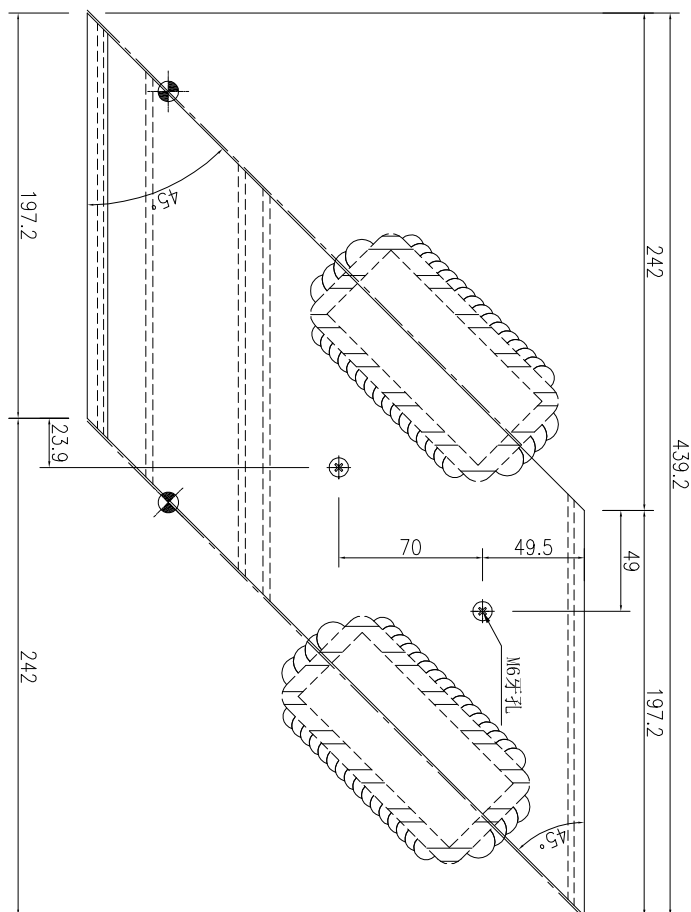

名稱	攔河頂橫加工圖	制圖	吳祿瑜	2023.2.24	修改			
材料	X86355	復核			日期			
顏色	ECD3X10052S-XF1(古銅色)	批准			圖號	J857-LH-DH231A		

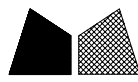




美特鋁質

有限公司

MIDI Aluminium Fabricator Ltd.

工程號	J-857	地盤	啓德6552
-----	-------	----	--------

產品編號	L (MM)	數量	A	N	M	B	N1	M1	備註
		4							

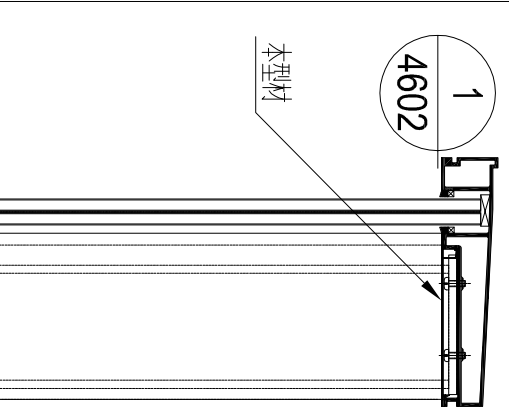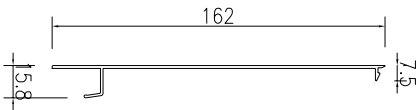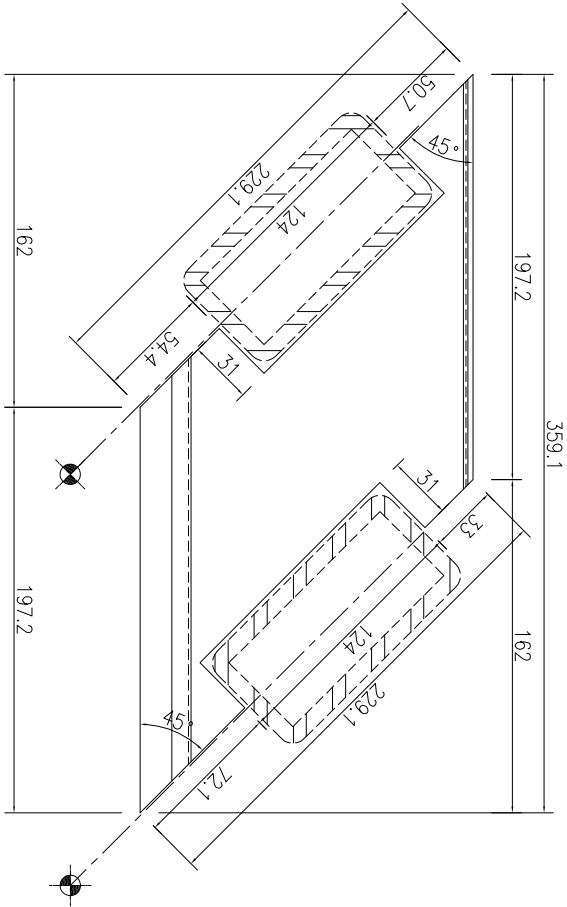

名稱	欄河頂橫外蓋加工圖	制圖	吳祎瑜	2023.2.24	修改			
材料	X86360	復核			日期			
顏色	ECD3X10052S-XF1(古銅色)	批准			圖號	J857-LH-DHG230A		

有限公司




MIDI Aluminium Fabricator Ltd.

工程號

J-857




地盤

啓德6552

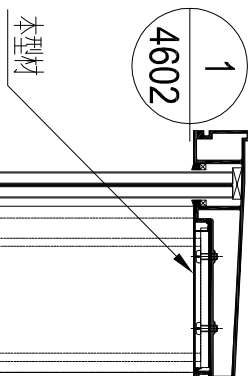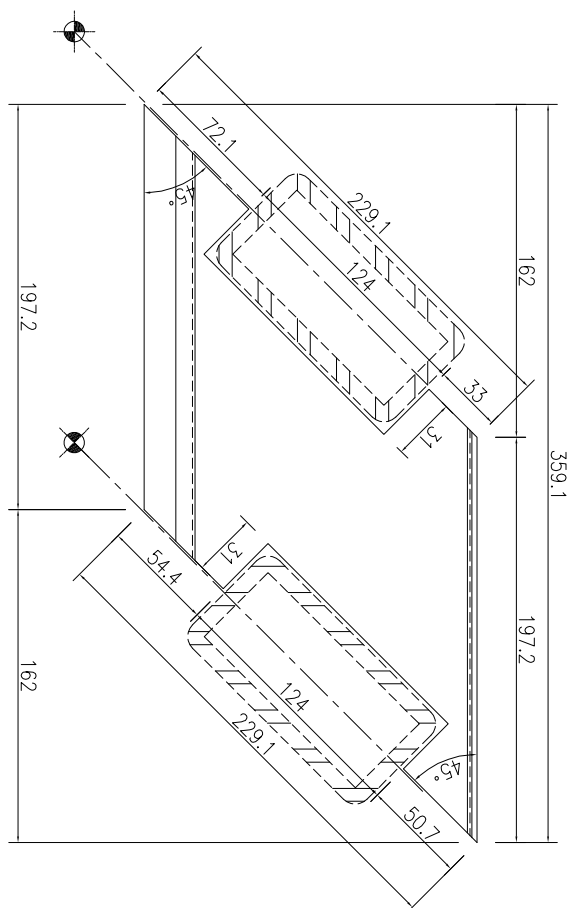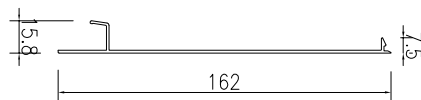

名稱	攔河頂橫外蓋加工圖	制圖	吳祎瑜	2023.2.24	修改			
材料	X86360	復核			日期			
顏色	ECD3X10052S-XF1(古銅色)	批准			圖號	J857-LH-DHG231A		

工程號	J-857	地盤	啓德6552	
序號	物料編號	數量	長度L	長度L1
1	J857-LH-DH03	1	639	397
2	J857-LH-DH36	1	1039	797
3	J857-LH-DH46	1	1214	972
4	J857-LH-DH49	2	739	497
5	J857-LH-DH62	1	789	547
6	J857-LH-DH143	1	1739	1497
7	J857-LH-DH46A	1	1129	887
8	J857-LH-DH233	1	594	352

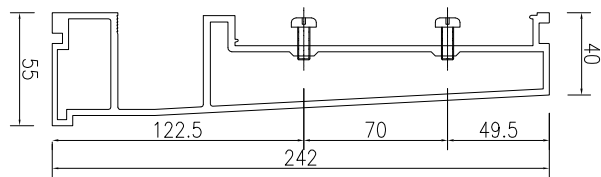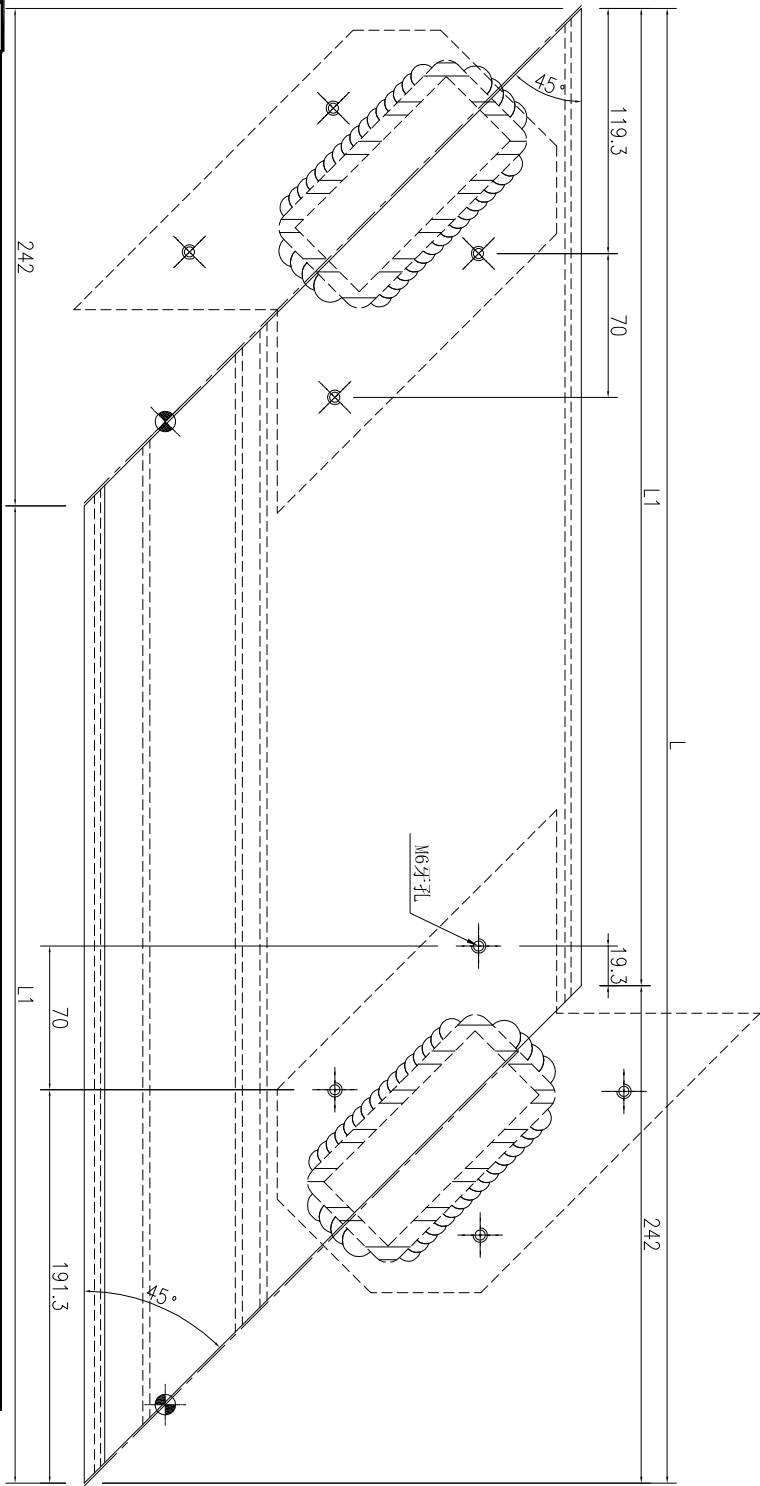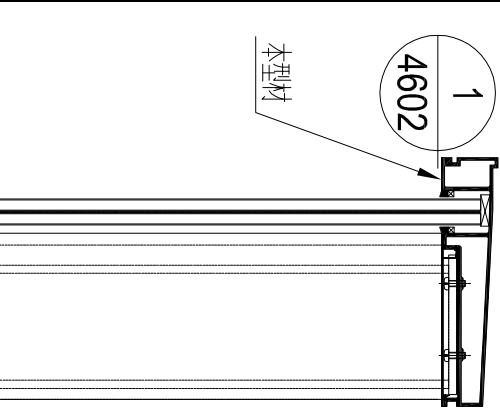

名稱	欄河頂橫加工圖	制圖	吳祿瑜	2022.11.21	修改	A		
材料	X86355	復核			日期	2023.2.24		
顏色	ECK3X10063S-XF1(深灰色)	批准			圖號	J857-LH-DH03		

美特鋁質有限公司

MIDI Aluminium Fabricator Ltd.

工程號

J-857

地盤

啓德6552

加工圖見：J857-LH-DH05

序號	物料編號	數量	長度L	長度L1
1	J857-LH-DH05	1	1743	1501
2	J857-LH-DH13	2	1413	1171
3	J857-LH-DH22	1	1545	1303
4	J857-LH-DH26	1	1488	1246
5	J857-LH-DH35	1	1388	1146
6	J857-LH-DH41	2	1629	1387
8	J857-LH-DH48	1	1608	1366
9	J857-LH-DH52	1	1791	1549
10	J857-LH-DH61	1	1800	1558
11	J857-LH-DH64	1	1188	946
12	J857-LH-DH66	1	1170	928
13	J857-LH-DH80	1	1138	896
14	J857-LH-DH89	1	1283	1041
15	J857-LH-DH104A	1	1163	921
16	J857-LH-DH109	1	1418	1176
17	J857-LH-DH117	1	1688	1446
18	J857-LH-DH120	1	1763	1521
20	J857-LH-DH136	2	1825	1583
21	J857-LH-DH147	1	1650	1408
22	J857-LH-DH155	1	1705	1463
23	J857-LH-DH160	1	1363	1121
24	J857-LH-DH169	1	1325	1083
25	J857-LH-DH13B	1	1468	1226
26	J857-LH-DH175	1	1455	1213
28	J857-LH-DH13A	1	1408	1166
29	J857-LH-DH142A	2	1130	888
30	J857-LH-DH155A	1	1730	1488
31	J857-LH-DH302	1	1817.5	1575.5

名稱	數據表	制圖	吳祎瑜	2022.11.21	修改	A		
材料	—	復核			日期	2023.2.24		
顏色	—	批准			圖號	J857-LH-DH05-1		

美特鋁質有限公司

MIDI Aluminium Fabricator Ltd.

工程號

J-857

地盤

啓德6552

加工圖見：J857-LH-DH04

序號	物料編號	數量	長度L	長度L1
1	J857-LH-DH04	1	1580	1338
2	J857-LH-DH12	3	1250	1008
3	J857-LH-DH15	3	1482	1240
4	J857-LH-DH20	3	1672	1430
5	J857-LH-DH25	1	1325	1083
6	J857-LH-DH30	1	1339	1097
7	J857-LH-DH34	1	1225	983
8	J857-LH-DH47	1	1445	1203
9	J857-LH-DH50	1	1629	1387
10	J857-LH-DH60	1	1637	1395
11	J857-LH-DH63	1	1025	783
12	J857-LH-DH79	1	975	733
13	J857-LH-DH88	1	1120	878
14	J857-LH-DH90	1	1137	895
15	J857-LH-DH102	1	1357	1115
16	J857-LH-DH108	1	1255	1013
17	J857-LH-DH112	1	1575	1333
18	J857-LH-DH115	1	1525	1283
19	J857-LH-DH118	1	1600	1358
20	J857-LH-DH123	2	1662	1420
21	J857-LH-DH137	2	1401	1159
22	J857-LH-DH144	2	1545	1303
23	J857-LH-DH146	1	1487	1245
24	J857-LH-DH158	1	1200	958
25	J857-LH-DH161	1	1532	1290
26	J857-LH-DH168	1	1162	920
27	J857-LH-DH183	1	1662	1420
28	J857-LH-DH197	1	1090	848
29	J857-LH-DH199	1	1398	1156
30	J857-LH-DH108A	1	1149	907
31	J857-LH-DH225	1	1157	915
32	J857-LH-DH303	1	1421.5	1179.5

名稱	數據表	制圖	吳祎瑜	2022.11.21	修改	A	
材料	—	復核			日期	2023.2.24	
顏色	—	批准			圖號	J857-LH-DH04-1	



美特鋁質

有限公司

MIDI Aluminium Fabricator Ltd.

工程號

J-857

地盤

啓德6552

加工圖見：J857-LH-DH01

序號	物料編號	數量	長度L	長度L1
1	J857-LH-DH01	2	1662	1420
2	J857-LH-DH11	3	1672	1430
3	J857-LH-DH17	3	1482	1240
4	J857-LH-DH19	3	1250	1008
5	J857-LH-DH24	1	1275	1033
6	J857-LH-DH29	1	975	733
7	J857-LH-DH54	1	1025	783
8	J857-LH-DH57	1	1637	1395
9	J857-LH-DH67	1	1629	1387
10	J857-LH-DH70	1	1445	1203
11	J857-LH-DH76	1	1225	983
12	J857-LH-DH78	1	1339	1097
13	J857-LH-DH83	1	1362	1120
14	J857-LH-DH92	1	1137	895
15	J857-LH-DH94	1	1000	758
16	J857-LH-DH107	1	1439	1197
17	J857-LH-DH111	1	1037	795
18	J857-LH-DH114	1	1576	1334
19	J857-LH-DH122	1	972	730
20	J857-LH-DH139	2	1401	1159
21	J857-LH-DH141	1	1662	1420
22	J857-LH-DH145	2	1545	1303
23	J857-LH-DH157	1	1162	920
24	J857-LH-DH163	1	1532	1290
25	J857-LH-DH167	1	1200	958
26	J857-LH-DH173	1	1487	1245
27	J857-LH-DH182	1	1157	915
28	J857-LH-DH198	1	1090	848
29	J857-LH-DH222	1	1121	879
30	J857-LH-DH11A	1	1681	1439
31	J857-LH-DH103A	1	1357	1115
32	J857-LH-DH300	1	1420	1178

名稱	數據表	制圖	吳祿瑜	2022.11.21	修改	A		
材料	—	復核			日期	2023.2.24		
顏色	—	批准			圖號	J857-LH-DH01-1		

美特鋁質有限公司

MIDI Aluminium Fabricator Ltd.

工程號

J-857

地盤

啓德6552

加工圖見：J857-LH-DH06

序號	物料編號	數量	長度L	長度L1
1	J857-LH-DH06	1	1580	1338
2	J857-LH-DH18	3	1413	1171
3	J857-LH-DH23	1	1438	1196
4	J857-LH-DH28	1	1137	895
5	J857-LH-DH39	2	1629	1387
6	J857-LH-DH42	1	1170	928
7	J857-LH-DH53	1	1188	946
8	J857-LH-DH56	1	1800	1558
9	J857-LH-DH65	1	1792	1550
10	J857-LH-DH69	1	1608	1366
11	J857-LH-DH75	1	1388	1146
12	J857-LH-DH82	1	1525	1283
13	J857-LH-DH86	1	1533	1291
14	J857-LH-DH93	1	1163	921
15	J857-LH-DH105	1	1601	1359
16	J857-LH-DH110	1	1200	958
17	J857-LH-DH121	1	1135	893
18	J857-LH-DH140	1	1825	1583
19	J857-LH-DH148	1	1705	1463
20	J857-LH-DH156	1	1325	1083
21	J857-LH-DH164	1	1363	1121
22	J857-LH-DH172	1	1650	1408
23	J857-LH-DH180	1	1455	1213
24	J857-LH-DH220	1	1284	1042
25	J857-LH-DH104	1	1163	921
26	J857-LH-DH142	2	1130	888
27	J857-LH-DH148A	1	1730	1488
28	J857-LH-DH301	1	1817	1575

名稱	數據表	制圖	吳祎瑜	2022.11.21	修改	A		
材料	—	復核			日期	2023.2.24		
顏色	—	批准			圖號	J857-LH-DH06-1		

有限公司




MIDI Aluminium Fabricator Ltd.

工程號

J-857

地盤



啓德6552

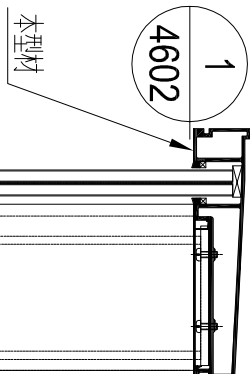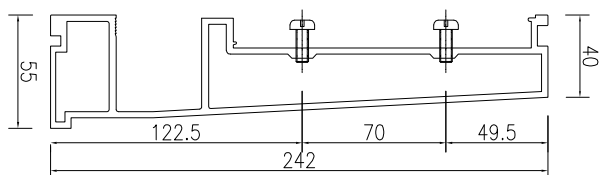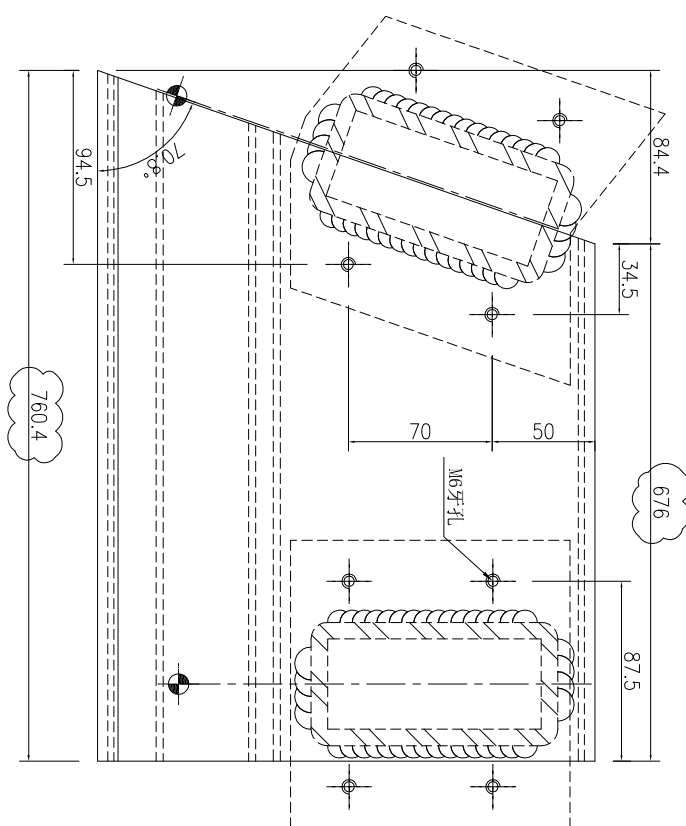

名稱	攔河頂橫加工圖	制圖	吳祎瑜	2022.11.21	修改	A		
材料	X86355	復核			日期	2023.2.24		
顏色	ECK3X10063S-XF1(深灰色)	批准			圖號	J857-LH-DH100		

工程號	J-857	地盤	啓德6552
-----	-------	----	--------



序號	物料編號	數量	長度L	長度L1
1	J857-LH-DH44	1	1941	1699
2	J857-LH-DH209	1	1121	879

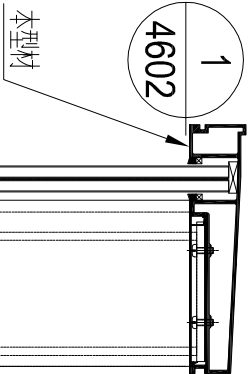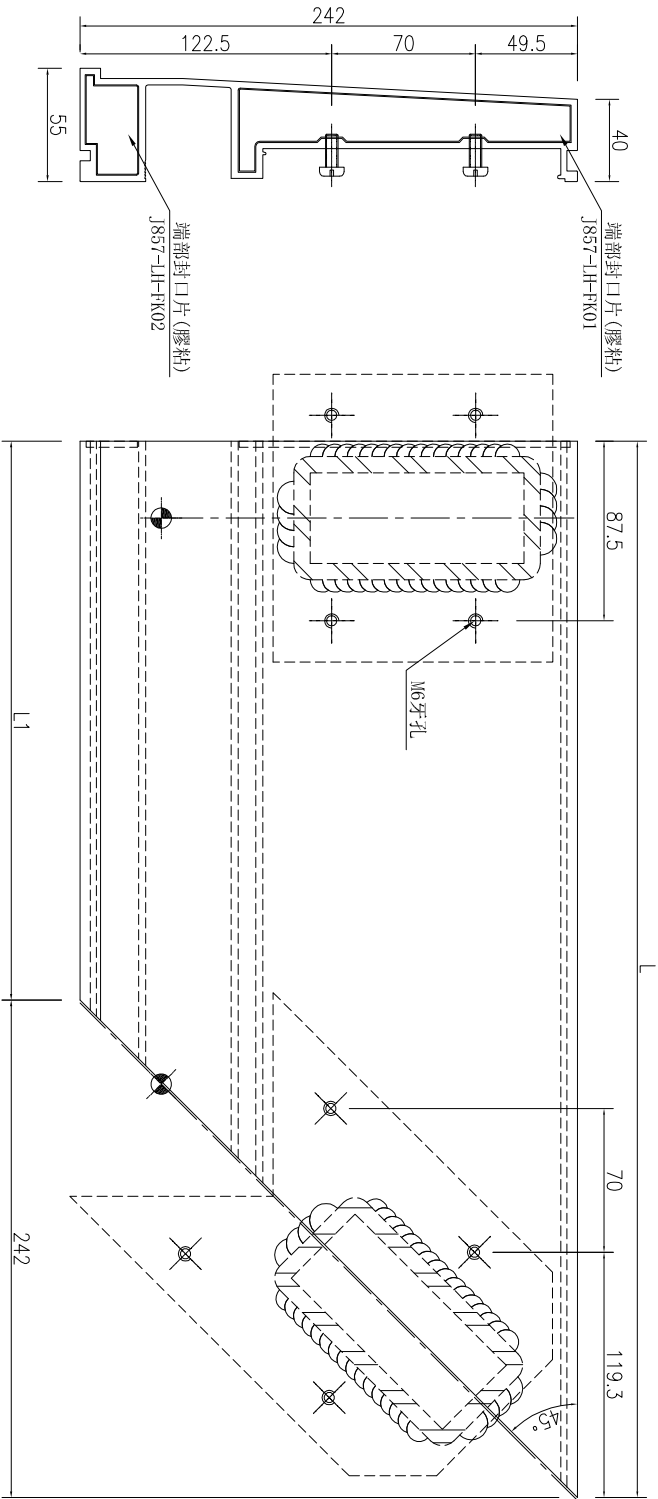

名稱	欄河頂橫加工圖	制圖	吳祎瑜	2022.11.21	修改	A		
材料	X86355	復核			日期	2023.2.24		
顏色	ECK3X10063S-XF1(深灰色)	批准			圖號	J857-LH-DH44		



工程號	J-857	地盤	啓德6552
-----	-------	----	--------

序號	物料編號	數量	長度L	長度L1
1	J857-LH-DH73	1	1941	1699
2	J857-LH-DH212	1	1121	879

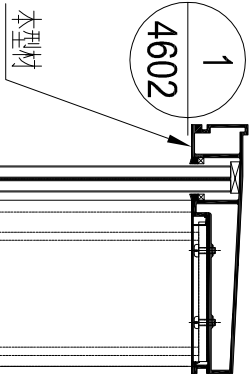
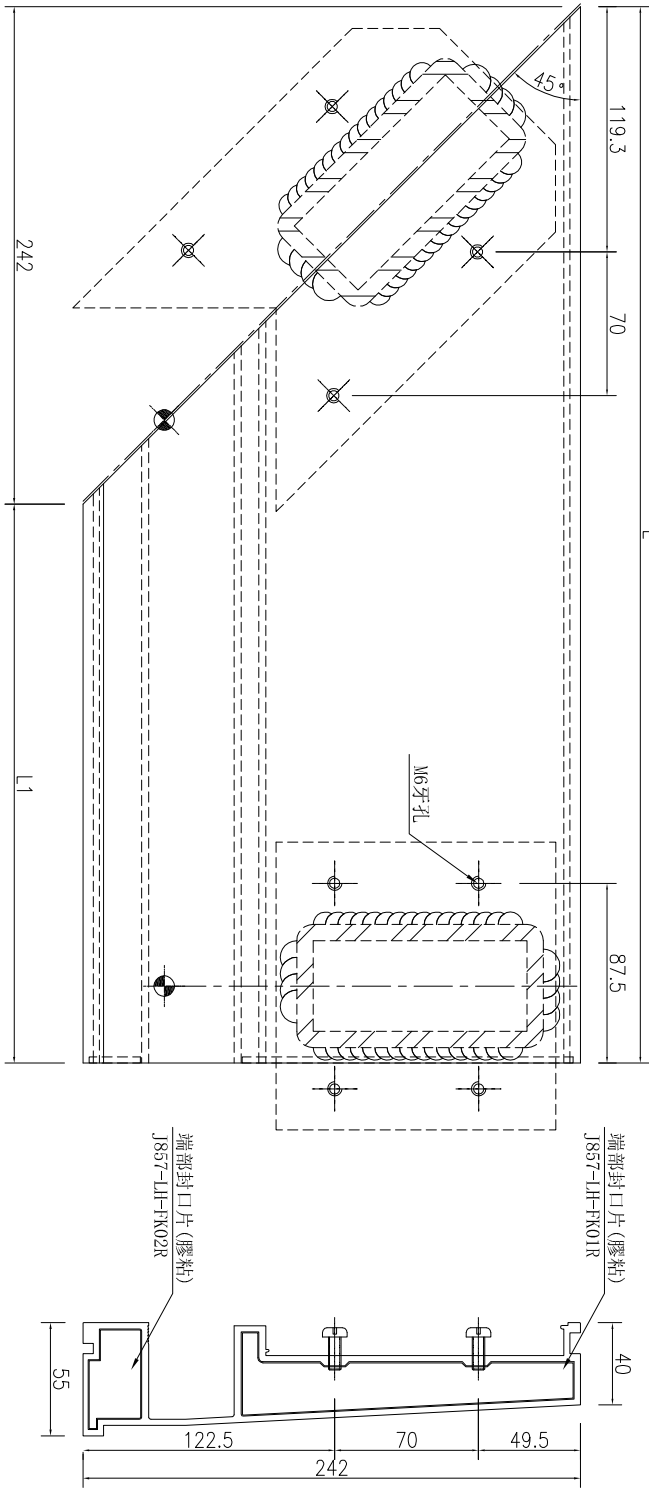


名稱	欄河頂橫加工圖	制圖	吳祎瑜	2022.11.21	修改	A		
材料	X86355	復核			日期	2023.2.24		
顏色	ECK3X10063S-XF1(深灰色)	批准			圖號	J857-LH-DH73		



工程號	J-857	地盤	啓德6552
-----	-------	----	--------

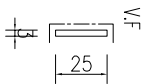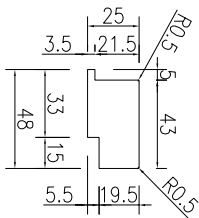


物料编号	J857-LH-FK02
数量	12

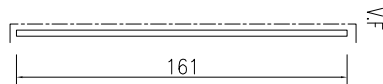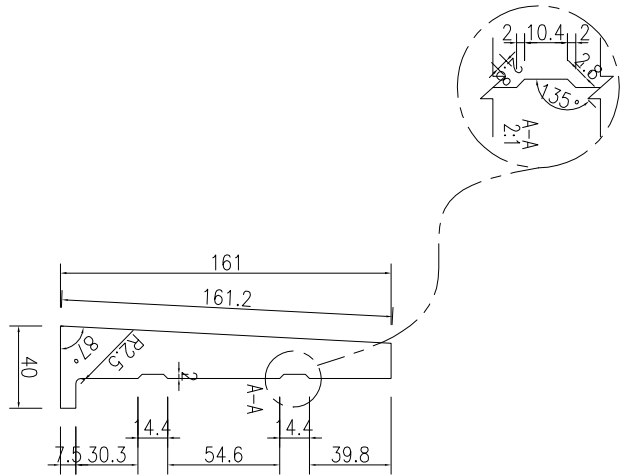

物料编号	J857-LH-FK01
数量	12

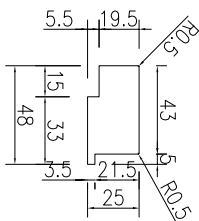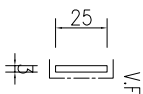


物料编号	J857-LH-FK02R
数量	12

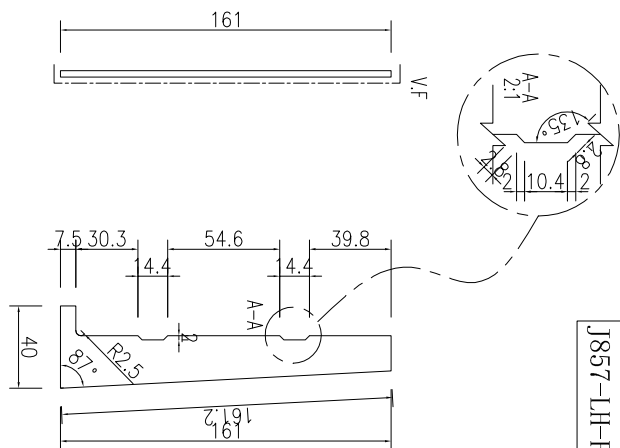


物料编号	J857-LH-FK01R
数量	12

名稱	封口片加工圖	制圖	吳祎瑜	2022.11.21	修改	A		
材料	3mm 鋁板	復核			日期	2023.2.24		
顏色	ECK3X10063S-XF1(深灰色)	批准			圖號	J857-LH-FK01		

數據表見：J857-LH-DHG01-1

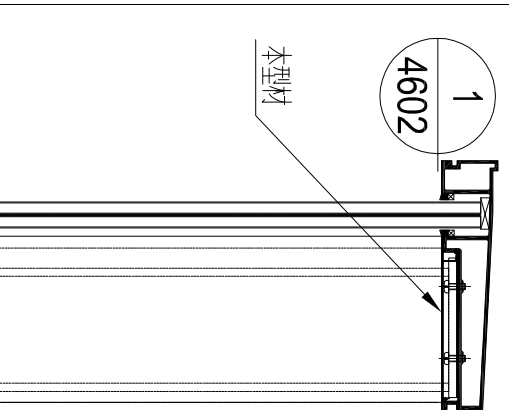

名稱	欄河頂橫外蓋加工圖	制圖	吳祎瑜	2022.11.21	修改	A		
材料	X86360	復核			日期	2023.2.24		
顏色	ECK3X10063S-XF1(深灰色)	批准			圖號	J857-LH-DHG01		

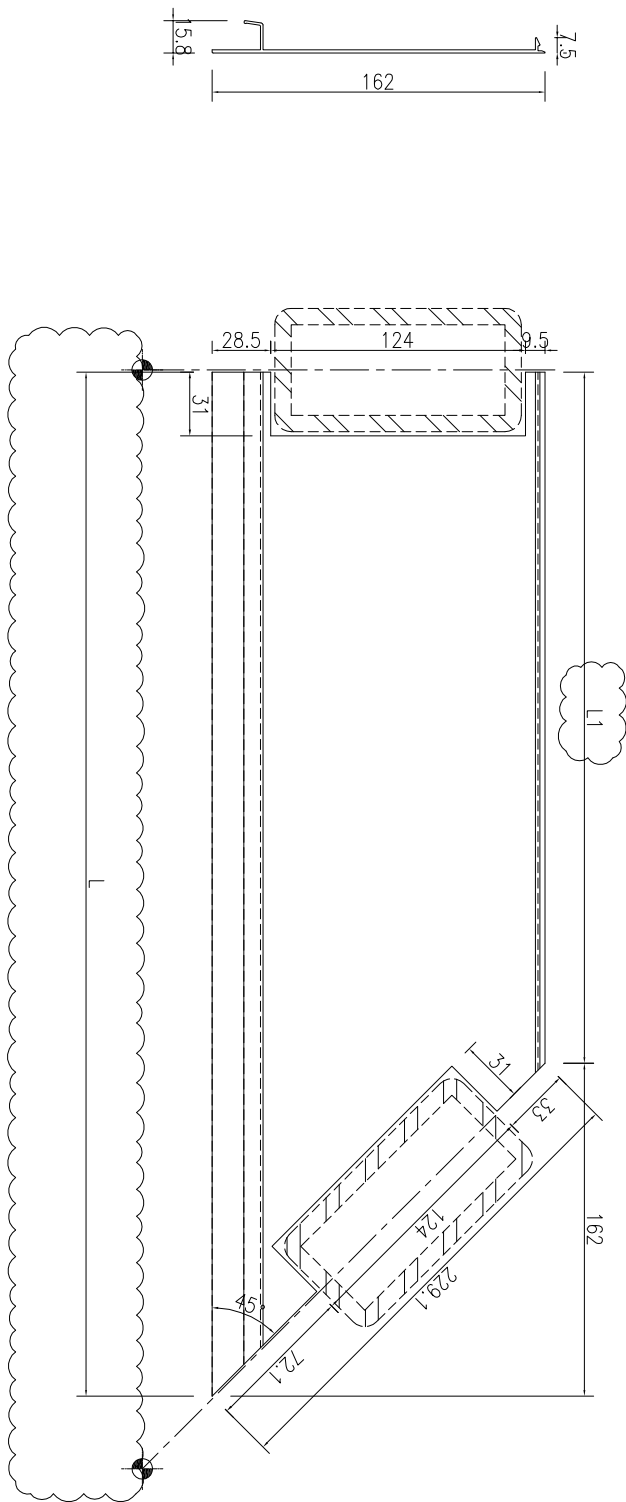


加工圖見：J857-LH-DHG01

工程號	J-857	地盤	啓德6552
-----	-------	----	--------

序號	物料編號	數量	長度L	長度L1
1	J857-LH-DHG01	2	1588.5	1426.5
2	J857-LH-DHG11	3	1598.5	1436.5
3	J857-LH-DHG17	3	1408.5	1246.5
4	J857-LH-DHG19	3	1176.5	1014.5
5	J857-LH-DHG24	1	1201.5	1039.5
6	J857-LH-DHG29	1	901.5	739.5
7	J857-LH-DHG54	1	951.5	789.5
8	J857-LH-DHG57	1	1563.5	1401.5
9	J857-LH-DHG67	1	1555.5	1393.5
10	J857-LH-DHG70	1	1371.5	1209.5
11	J857-LH-DHG76	1	1151.5	989.5
12	J857-LH-DHG78	1	1265.5	1103.5
13	J857-LH-DHG83	1	1288.5	1126.5
14	J857-LH-DHG92	1	1063.5	901.5
15	J857-LH-DHG94	1	926.5	764.5
16	J857-LH-DHG107	1	1365.5	1203.5
17	J857-LH-DHG111	1	963.5	801.5
18	J857-LH-DHG114	1	1502.5	1340.5
19	J857-LH-DHG122	1	898.5	736.5
20	J857-LH-DHG139	2	1327.5	1165.5
21	J857-LH-DHG141	1	1588.5	1426.5
22	J857-LH-DHG145	2	1471.5	1309.5
23	J857-LH-DHG157	1	1088.5	926.5
24	J857-LH-DHG163	1	1458.5	1296.5
25	J857-LH-DHG167	1	1126.5	964.5
26	J857-LH-DHG173	1	1413.5	1251.5
27	J857-LH-DHG182	1	1083.5	921.5
28	J857-LH-DHG198	1	1016.5	854.5
29	J857-LH-DHG222	1	1047.5	885.5
30	J857-LH-DHG11A	1	1607.5	1445.5
31	J857-LH-DHG103A	1	1283.5	1121.5
32	J857-LH-DHG33	1	1256	1094
33	J857-LH-DHG59	1	1231	1069
34	J857-LH-DHG101	1	1281	1119
35	J857-LH-DHG300	1	1346.5	1184.5



名稱	數據表	制圖	吳祎瑜	2022.11.21	修改	A		
材料	—	復核			日期	2023.2.24		
顏色	—	批准			圖號	J857-LH-DHG01-1		

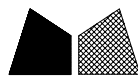

美特鋁質有限公司
MIDI Aluminium Fabricator Ltd.

工程號	J-857	地盤	啓德6552
-----	-------	----	--------

序號	物料編號	數量	長度L	長度L1
1	J857-LH-DHG03	1	559	397
2	J857-LH-DHG36	1	959	797
3	J857-LH-DHG46	1	1134	972
4	J857-LH-DHG49	2	659	497
5	J857-LH-DHG62	1	709	547
6	J857-LH-DHG143	1	1659	1497
7	J857-LH-DHG46A	1	1049	887
8	J857-LH-DHG233	1	514	352

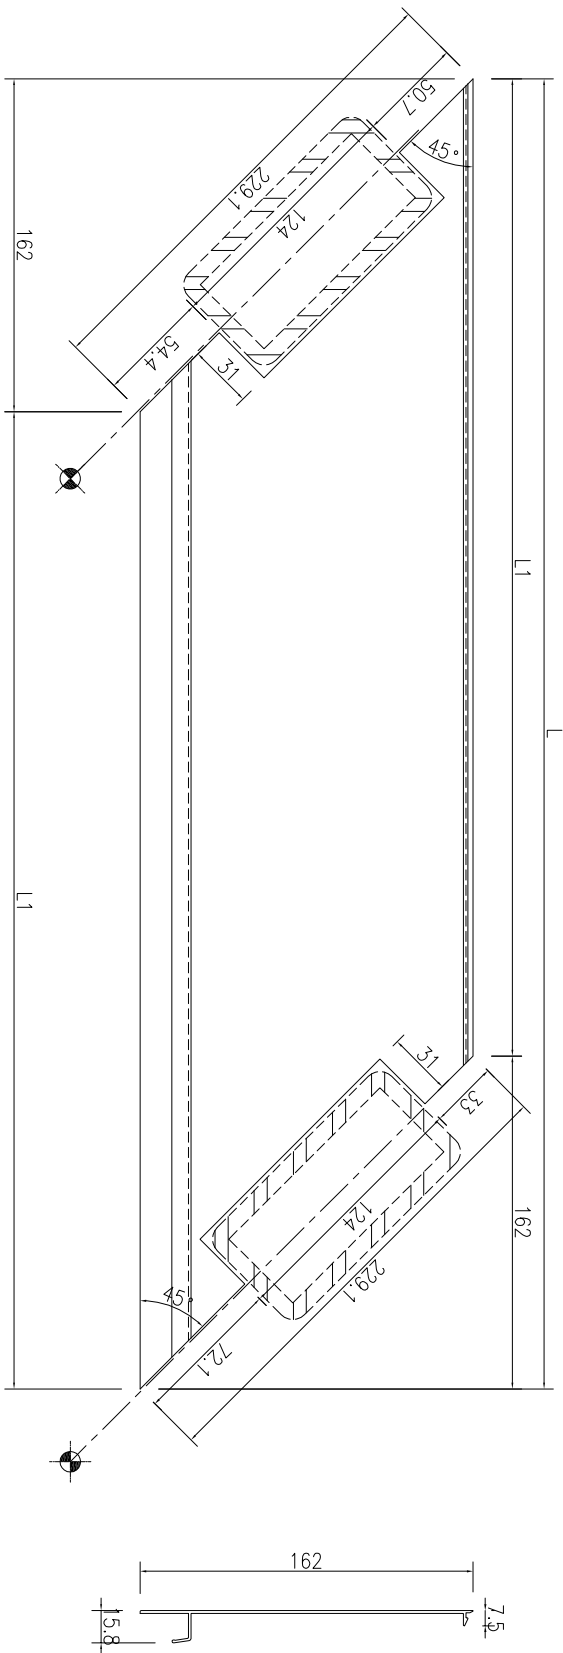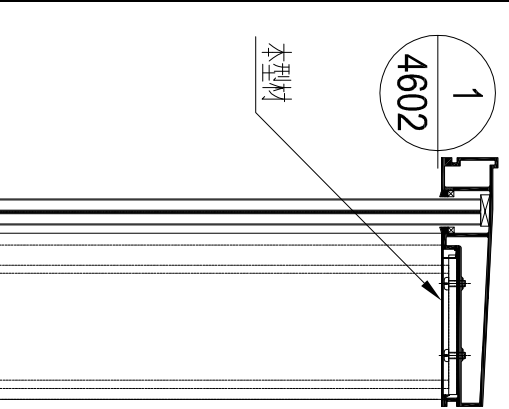

名稱	欄河頂橫外蓋加工圖	制圖	吳祎瑜	2022.11.21	修改	A		
材料	X86360	復核			日期	2023.2.24		
顏色	ECK3X10063S-XF1(深灰色)	批准			圖號	J857-LH-DHG03		

序號	物料編號	數量	長度L	長度L1
1	J857-LH-DHG04	1	1506.5	1344.5
2	J857-LH-DHG12	3	1176.5	1014.5
3	J857-LH-DHG15	3	1408.5	1246.5
4	J857-LH-DHG20	3	1598.5	1436.5
5	J857-LH-DHG25	1	1251.5	1089.5
6	J857-LH-DHG30	1	1265.5	1103.5
7	J857-LH-DHG34	1	1151.5	989.5
8	J857-LH-DHG47	1	1371.5	1209.5
9	J857-LH-DHG50	1	1555.5	1393.5
10	J857-LH-DHG60	1	1563.5	1401.5
11	J857-LH-DHG63	1	951.5	789.5
12	J857-LH-DHG79	1	901.5	739.5
13	J857-LH-DHG88	1	1046.5	884.5
14	J857-LH-DHG90	1	1063.5	901.5
15	J857-LH-DHG102	1	1283.5	1121.5
16	J857-LH-DHG108	1	1181.5	1019.5
17	J857-LH-DHG112	1	1501.5	1339.5
18	J857-LH-DHG115	1	1451.5	1289.5
19	J857-LH-DHG118	1	1526.5	1364.5
20	J857-LH-DHG123	2	1588.5	1426.5
21	J857-LH-DHG137	2	1327.5	1165.5
22	J857-LH-DHG144	2	1471.5	1309.5
23	J857-LH-DHG146	1	1413.5	1251.5
24	J857-LH-DHG158	1	1126.5	964.5
25	J857-LH-DHG161	1	1458.5	1296.5
26	J857-LH-DHG168	1	1088.5	926.5
27	J857-LH-DHG183	1	1588.5	1426.5
28	J857-LH-DHG197	1	1016.5	854.5
29	J857-LH-DHG199	1	1324.5	1162.5
30	J857-LH-DHG108A	1	1075.5	913.5
31	J857-LH-DHG225	1	1083.5	921.5
32	J857-LH-DHG58	1	806	644
33	J857-LH-DHG77	1	1256	1094
34	J857-LH-DHG206	1	331	169
35	J857-LH-DHG303	1	1348	1186

名稱	數據表	制圖	吳祎瑜	2022.11.21	修改	A		
材料	—	復核			日期	2023.2.24		
顏色	—	批准			圖號	J857-LH-DHG04-1		



加工圖見：J857-LH-DHG05

工程號 J-857 地盤 啓德6552

序號	物料編號	數量	長度L	長度L1
1	J857-LH-DHG05	1	1736.5	1574.5
2	J857-LH-DHG13	2	1406.5	1244.5
3	J857-LH-DHG22	1	1538.5	1376.5
4	J857-LH-DHG26	1	1481.5	1319.5
5	J857-LH-DHG35	1	1381.5	1219.5
6	J857-LH-DHG41	2	1622.5	1460.5
8	J857-LH-DHG48	1	1601.5	1439.5
9	J857-LH-DHG52	1	1784.5	1622.5
10	J857-LH-DHG61	1	1793.5	1631.5
11	J857-LH-DHG64	1	1181.5	1019.5
12	J857-LH-DHG66	1	1163.5	1001.5
13	J857-LH-DHG80	1	1131.5	969.5
14	J857-LH-DHG89	1	1276.5	1114.5
15	J857-LH-DHG104A	1	1156.5	994.5
16	J857-LH-DHG109	1	1411.5	1249.5
17	J857-LH-DHG117	1	1681.5	1519.5
18	J857-LH-DHG120	1	1756.5	1594.5
20	J857-LH-DHG136	2	1818.5	1656.5
21	J857-LH-DHG147	1	1643.5	1481.5
22	J857-LH-DHG155	1	1698.5	1536.5
23	J857-LH-DHG160	1	1356.5	1194.5
24	J857-LH-DHG169	1	1318.5	1156.5
25	J857-LH-DHG13B	1	1461.5	1299.5
26	J857-LH-DHG175	1	1448.5	1286.5
28	J857-LH-DHG13A	1	1401.5	1239.5
29	J857-LH-DHG142A	2	1123.5	961.5
30	J857-LH-DHG155A	1	1723.5	1561.5
31	J857-LH-DHG44	1	1896	1734
32	J857-LH-DHG302	1	1811	1649
33	J857-LH-DHG209	1	1076	914

名稱	數據表	制圖	吳祎瑜	2022.11.21	修改	A		
材料	—	復核			日期	2023.2.24		
顏色	—	批准			圖號	J857-LH-DHG05-1		




加工圖見：J857-LH-DHG06

工程號 J-857 地盤 啓德6552

序號	物料編號	數量	長度L	長度L1
1	J857-LH-DHG06	1	1573.5	1411.5
2	J857-LH-DHG18	3	1406.5	1244.5
3	J857-LH-DHG23	1	1431.5	1269.5
4	J857-LH-DHG28	1	1130.5	968.5
5	J857-LH-DHG39	2	1622.5	1460.5
6	J857-LH-DHG42	1	1163.5	1001.5
7	J857-LH-DHG53	1	1181.5	1019.5
8	J857-LH-DHG56	1	1793.5	1631.5
9	J857-LH-DHG65	1	1785.5	1623.5
10	J857-LH-DHG69	1	1601.5	1439.5
11	J857-LH-DHG75	1	1381.5	1219.5
12	J857-LH-DHG82	1	1518.5	1356.5
13	J857-LH-DHG86	1	1526.5	1364.5
14	J857-LH-DHG93	1	1156.5	994.5
15	J857-LH-DHG105	1	1594.5	1432.5
16	J857-LH-DHG110	1	1193.5	1031.5
17	J857-LH-DHG121	1	1128.5	966.5
18	J857-LH-DHG140	1	1818.5	1656.5
19	J857-LH-DHG148	1	1698.5	1536.5
20	J857-LH-DHG156	1	1318.5	1156.5
21	J857-LH-DHG164	1	1356.5	1194.5
22	J857-LH-DHG172	1	1643.5	1481.5
23	J857-LH-DHG180	1	1448.5	1286.5
24	J857-LH-DHG220	1	1277.5	1115.5
25	J857-LH-DHG104	1	1156.5	994.5
26	J857-LH-DHG142	2	1123.5	961.5
27	J857-LH-DHG148A	1	1723.5	1561.5
28	J857-LH-DHG73	1	1896	1734
29	J857-LH-DHG301	1	1810.5	1648.5
30	J857-LH-DHG212	1	1076	914

名稱	數據表	制圖	吳祎瑜	2022.11.21	修改	A		
材料	—	復核			日期	2023.2.24		
顏色	—	批准			圖號	J857-LH-DHG06-1		

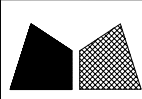


美特鋁質有限公司
MIDI Aluminium Fabricator Ltd.

加工圖見：J857-LH-DHG07

工程號	J-857	地盤	啓德6552
-----	-------	----	--------

序號	物料編號	數量	長度L
1	J857-LH-DHG07	1	1378
2	J857-LH-DHG10	6	1633
3	J857-LH-DHG16	6	1494
4	J857-LH-DHG31	2	1300
5	J857-LH-DHG40	2	1427
6	J857-LH-DHG51	2	1590
7	J857-LH-DHG91	1	1098
8	J857-LH-DHG103	2	1498
9	J857-LH-DHG106	1	1400
10	J857-LH-DHG113	1	1537
11	J857-LH-DHG116	48	1498
12	J857-LH-DHG124	2	1623
13	J857-LH-DHG138	2	1362
14	J857-LH-DHG221	1	1082
15	J857-LH-DHG10A	1	1642
16	J857-LH-DHG09A	3	1672.5
17	J857-LH-DHG09B	1	1681.5
18	J857-LH-DHG21	1	1382.5
19	J857-LH-DHG32A	1	1339.5
20	J857-LH-DHG43A	1	1007.5
21	J857-LH-DHG08	1	1417.5
22	J857-LH-DHG09	3	1672.5
23	J857-LH-DHG32	1	1339.5
24	J857-LH-DHG43	1	1007.5
25	J857-LH-DHG87	1	1370.5

名稱	數據表	制圖	吳祎瑜	2022.11.21	修改	A		
材料	—	復核			日期	2023.2.24		
顏色	—	批准			圖號	J857-LH-DHG07-1		

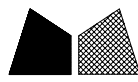



美特鋁質

有限公司


MIDI Aluminium Fabricator Ltd.

產品編號	L (MM)	數量	A	N	M	B	N1	M1	備註
		1							

工程號	J-857	地盤	啓德6552
-----	-------	----	--------

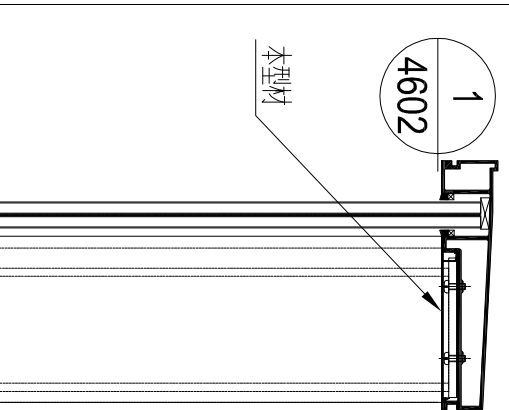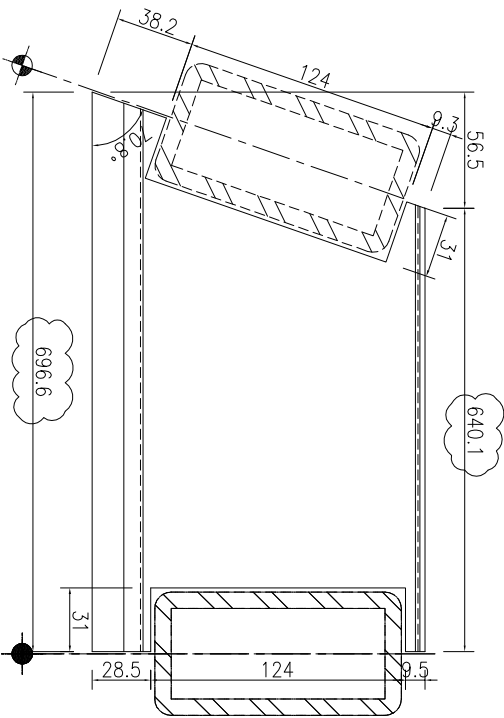

名稱	欄河頂橫外蓋加工圖	制圖	吳祎瑜	2022.11.21	修改	A		
材料	X86360	復核			日期	2023.2.24		
顏色	ECK3X10063S-XF1(深灰色)	批准			圖號	J857-LH-DHG100		

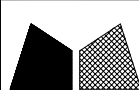

美特鋁質

有限公司

MIDI Aluminium Fabricator Ltd.

工程號

J-857

地盤


啓德6552

加工圖見：J857-LH-LV01


序號	物料編號	數量	長度L	長度L1	長度L2	A		N		B
1	J857-LH-LV01	2	1625	1465.5	1316.5	58.25	300	x	4	58.25
2	J857-LH-LV11	3	1635	1475.5	1326.5	63.25	300	x	4	63.25
3	J857-LH-LV17	3	1445	1285.5	1136.5	118.25	300	x	3	118.25
4	J857-LH-LV19	3	1213	1053.5	904.5	152.25	300	x	2	152.25
5	J857-LH-LV24	1	1238	1078.5	929.5	164.75	300	x	2	164.75
6	J857-LH-LV29	1	938	778.5	629.5	164.75	300	x	1	164.75
7	J857-LH-LV54	1	988	828.5	679.5	189.75	300	x	1	189.75
8	J857-LH-LV57	1	1600	1440.5	1291.5	45.75	300	x	4	45.75
9	J857-LH-LV67	1	1592	1432.5	1283.5	41.75	300	x	4	41.75
10	J857-LH-LV70	1	1408	1248.5	1099.5	99.75	300	x	3	99.75
11	J857-LH-LV76	1	1188	1028.5	879.5	139.75	300	x	2	139.75
12	J857-LH-LV78	1	1302	1142.5	993.5	46.75	300	x	3	46.75
13	J857-LH-LV83	1	1325	1165.5	1016.5	58.25	300	x	3	58.25
14	J857-LH-LV92	1	1100	940.5	791.5	95.75	300	x	2	95.75
15	J857-LH-LV94	1	963	803.5	654.5	177.25	300	x	1	177.25
16	J857-LH-LV107	1	1402	1242.5	1093.5	96.75	300	x	3	96.75
17	J857-LH-LV111	1	1000	840.5	691.5	45.75	300	x	2	45.75
18	J857-LH-LV114	1	1539	1379.5	1230.5	165.25	300	x	3	165.25
19	J857-LH-LV122	1	935	775.5	626.5	163.25	300	x	1	163.25
20	J857-LH-LV139	2	1364	1204.5	1055.5	77.75	300	x	3	77.75
21	J857-LH-LV141	1	1625	1465.5	1316.5	58.25	300	x	4	58.25
22	J857-LH-LV145	2	1508	1348.5	1199.5	149.75	300	x	3	149.75
23	J857-LH-LV157	1	1125	965.5	816.5	108.25	300	x	2	108.25
24	J857-LH-LV163	1	1495	1335.5	1186.5	143.25	300	x	3	143.25
25	J857-LH-LV167	1	1163	1003.5	854.5	127.25	300	x	2	127.25
26	J857-LH-LV173	1	1450	1290.5	1141.5	120.75	300	x	3	120.75
27	J857-LH-LV182	1	1120	960.5	811.5	105.75	300	x	2	105.75
28	J857-LH-LV198	1	1053	893.5	744.5	72.25	300	x	2	72.25
29	J857-LH-LV222	1	1084	924.5	775.5	87.75	300	x	2	87.75
30	J857-LH-LV11A	1	1644	1484.5	1335.5	67.75	300	x	4	67.75
31	J857-LH-LV103A	1	1320	1160.5	1011.5	55.75	300	x	3	55.75
32	J857-LH-LV33	1	1330	1133	984	42	300	x	3	42
33	J857-LH-LV59	1	1305	1108	959	29.5	300	x	3	29.5
34	J857-LH-LV101	1	1355	1158	1009	54.5	300	x	3	54.5
35	J857-LH-LV126	1	1133	936	787	93.5	300	x	2	93.5
36	J857-LH-LV131	1	1605	1408	1259	29.5	300	x	4	29.5
37	J857-LH-LV151	1	1333	1136	987	43.5	300	x	3	43.5
38	J857-LH-LV176	1	1408	1211	1062	81	300	x	3	81
39	J857-LH-LV190	1	1370	1173	1024	62	300	x	3	62
40	J857-LH-LV201	1	1415	1218	1069	84.5	300	x	3	84.5
41	J857-LH-LV78A	1	1350	1153	1004	52	300	x	3	52
42	J857-LH-LV145A	1	1508	1311	1162	131	300	x	3	131
43	J857-LH-LV194	1	905	708	559	129.5	300	x	1	129.5
44	J857-LH-LV205	1	1655	1458	1309	54.5	300	x	4	54.5
45	J857-LH-LV207	1	480	283	134	17	100	x	1	17
46	J857-LH-LV211	1	730	533	384	42	300	x	1	42
47	J857-LH-LV213	1	1580	1383	1234	167	300	x	3	167
48	J857-LH-LV209A	1	356	159	10	5	0	x	0	5
49	J857-LH-LV300	1	1383	1223.5	1074.5	87.25	300	x	3	87.25

名稱	數據表	制圖	吳祎瑜	2022.11.21	修改	A		
材料	—	復核			日期	2023.2.24		
顏色	—	批准			圖號	J857-LH-LV01-1		

工程號		J-857	地盤		啓德6552				
序號	物料編號	數量	長度L	長度L1	A		N		B
1	J857-LH-LV02	1	665	524	112	300	x	1	112
2	J857-LH-LV55	1	425	284	42	200	x	1	42
3	J857-LH-LV68	2	375	234	42	150	x	1	42
4	J857-LH-LV71	1	850	709	54.5	300	x	2	54.5
5	J857-LH-LV74	1	675	534	117	300	x	1	117
6	J857-LH-LV84	1	1619	1478	139	300	x	4	139
7	J857-LH-LV85	1	856	715	57.5	300	x	2	57.5
8	J857-LH-LV95	1	1075	934	167	300	x	2	167
9	J857-LH-LV96	1	350	209	29.5	150	x	1	29.5
10	J857-LH-LV174	1	1375	1234	167	300	x	3	167
11	J857-LH-LV234	1	225	84	17	50	x	1	17
12	J857-LH-LV71A	1	850	709	54.5	300	x	2	54.5
13	J857-LH-LV152	1	1125	984	42	300	x	3	42
14	J857-LH-LV203	1	813	659.5	179.75	300	x	1	179.75
15	J857-LH-LV209	1	1063	909.5	154.75	300	x	2	154.75


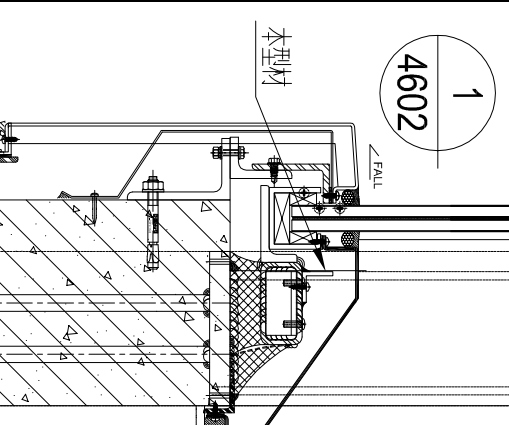


名稱	鋁角加工圖	制圖	吳祎瑜	2022.11.21	修改	A		
材料	30x30x3mm鋁角	復核			日期	2023.2.24		
顏色	MILL	批准			圖號	J857-LH-LV02		

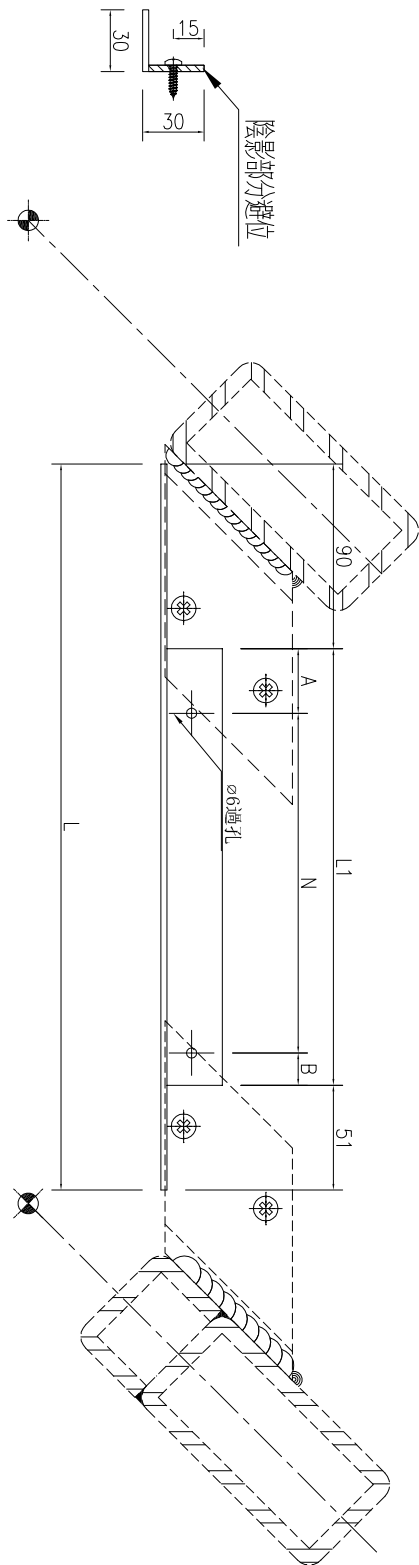



工程號	J-857	地盤	啓德6552
-----	-------	----	--------

序號	物料編號	數量	長度L	長度H	A	N		B	
1	J857-LH-LV03	1	275	134	27	80	x	1	27
2	J857-LH-LV36	1	675	534	117	300	x	1	117
3	J857-LH-LV46	1	850	709	54.5	300	x	2	54.5
4	J857-LH-LV49	2	375	234	42	150	x	1	42
5	J857-LH-LV62	1	425	284	42	200	x	1	42
6	J857-LH-LV143	1	1375	1234	167	300	x	3	167
7	J857-LH-LV46A	1	765	624	162	300	x	1	162
8	J857-LH-LV233	1	230	89	19.5	50	x	1	19.5
9	J857-LH-LV46B	1	850	709	54.5	300	x	2	54.5
10	J857-LH-LV177	1	1125	984	42	300	x	3	42
11	J857-LH-LV191	1	500	359	29.5	300	x	1	29.5
12	J857-LH-LV212	1	1063	909.5	154.75	300	x	2	154.75

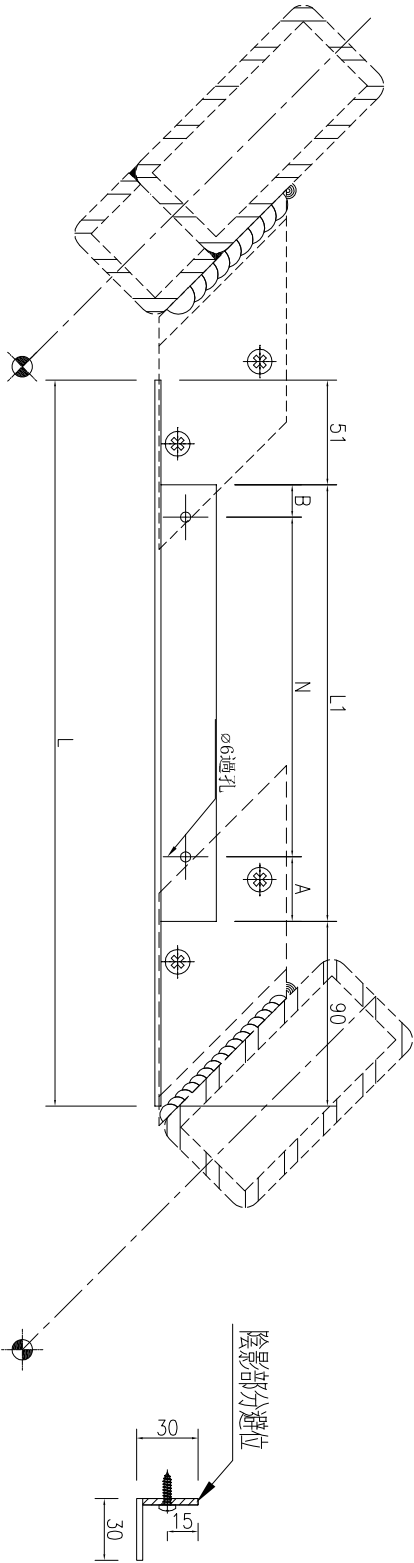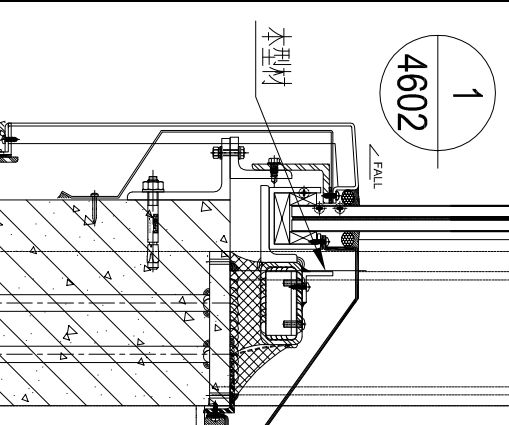

名稱	鋁角加工圖	制圖	吳祿瑜	2022.11.21	修改	A		
材料	30x30x3mm鋁角	復核			日期	2023.2.24		
顏色	MILL	批准			圖號	J857-LH-LV03		

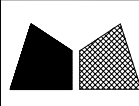 美特鋁質有限公司 MIDI Aluminium Fabricator Ltd.				加工圖見：J857-LH-LV04						
工程號	J-857	地盤	啓德6552							
序號	物料編號	數量	長度L	長度L1	長度L2	A		N		B
1	J857-LH-LV04	1	1543	1383.5	1234.5	167.25	300	x	3	167.25
2	J857-LH-LV12	3	1213	1053.5	904.5	152.25	300	x	2	152.25
3	J857-LH-LV15	3	1445	1285.5	1136.5	118.25	300	x	3	118.25
4	J857-LH-LV20	3	1635	1475.5	1326.5	63.25	300	x	4	63.25
5	J857-LH-LV25	1	1288	1128.5	979.5	39.75	300	x	3	39.75
6	J857-LH-LV30	1	1302	1142.5	993.5	46.75	300	x	3	46.75
7	J857-LH-LV34	1	1188	1028.5	879.5	139.75	300	x	2	139.75
8	J857-LH-LV47	1	1408	1248.5	1099.5	99.75	300	x	3	99.75
9	J857-LH-LV50	1	1592	1432.5	1283.5	41.75	300	x	4	41.75
10	J857-LH-LV60	1	1600	1440.5	1291.5	45.75	300	x	4	45.75
11	J857-LH-LV63	1	988	828.5	679.5	39.75	300	x	2	39.75
12	J857-LH-LV79	1	938	778.5	629.5	164.75	300	x	1	164.75
13	J857-LH-LV88	1	1083	923.5	774.5	87.25	300	x	2	87.25
14	J857-LH-LV90	1	1100	940.5	791.5	95.75	300	x	2	95.75
15	J857-LH-LV102	1	1320	1160.5	1011.5	55.75	300	x	3	55.75
16	J857-LH-LV108	1	1218	1058.5	909.5	154.75	300	x	2	154.75
17	J857-LH-LV112	1	1538	1378.5	1229.5	164.75	300	x	3	164.75
18	J857-LH-LV115	1	1488	1328.5	1179.5	139.75	300	x	3	139.75
19	J857-LH-LV118	1	1563	1403.5	1254.5	177.25	300	x	3	177.25
20	J857-LH-LV123	2	1625	1465.5	1316.5	58.25	300	x	4	58.25
21	J857-LH-LV137	2	1364	1204.5	1055.5	77.75	300	x	3	77.75
22	J857-LH-LV144	2	1508	1348.5	1199.5	149.75	300	x	3	149.75
23	J857-LH-LV146	1	1450	1290.5	1141.5	120.75	300	x	3	120.75
24	J857-LH-LV158	1	1163	1003.5	854.5	127.25	300	x	2	127.25
25	J857-LH-LV161	1	1495	1335.5	1186.5	143.25	300	x	3	143.25
26	J857-LH-LV168	1	1125	965.5	816.5	108.25	300	x	2	108.25
27	J857-LH-LV183	1	1625	1465.5	1316.5	58.25	300	x	4	58.25
28	J857-LH-LV197	1	1053	893.5	744.5	72.25	300	x	2	72.25
29	J857-LH-LV199	1	1361	1201.5	1052.5	76.25	300	x	3	76.25
30	J857-LH-LV108A	1	1112	952.5	803.5	101.75	300	x	2	101.75
31	J857-LH-LV225	1	1120	960.5	811.5	105.75	300	x	2	105.75
32	J857-LH-LV58	1	880	720.5	571.5	135.75	300	x	1	135.75
33	J857-LH-LV77	1	1330	1170.5	1021.5	60.75	300	x	3	60.75
34	J857-LH-LV206	1	405	245.5	96.5	23.25	50	x	1	23.25
35	J857-LH-LV127	1	1263	1103.5	954.5	177.25	300	x	2	177.25
36	J857-LH-LV129	1	1605	1445.5	1296.5	48.25	300	x	4	48.25
37	J857-LH-LV153	1	1407	1247.5	1098.5	99.25	300	x	3	99.25
38	J857-LH-LV178	1	1333	1173.5	1024.5	62.25	300	x	3	62.25
39	J857-LH-LV188	1	1370	1210.5	1061.5	80.75	300	x	3	80.75
40	J857-LH-LV192	1	948	788.5	639.5	169.75	300	x	1	169.75
41	J857-LH-LV195	1	1100	940.5	791.5	95.75	300	x	2	95.75
42	J857-LH-LV214	1	1533	1373.5	1224.5	162.25	300	x	3	162.25
43	J857-LH-LV144A	1	1508	1348.5	1199.5	149.75	300	x	3	149.75
44	J857-LH-LV208	1	1680	1520.5	1371.5	85.75	300	x	4	85.75
45	J857-LH-LV210	1	730	570.5	421.5	60.75	300	x	1	60.75
46	J857-LH-LV212A	1	356	196.5	47.5	13.75	20	x	1	13.75
47	J857-LH-LV303	1	1384.5	1225	1076	88	300	x	3	88
48	J857-LH-LV202	1	1040	880.5	731.5	65.75	300	x	2	65.75
名稱	數據表	制圖	吳祎瑜	2022.11.21	修改	A				
材料	—	復核			日期	2023.2.24				
顏色	—	批准			圖號	J857-LH-LV04-1				

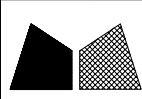


美特鋁質有限公司
MIDI Aluminium Fabricator Ltd.

加工圖見：J857-LH-LV05

工程號	J-857	地盤	啓德6552
-----	-------	----	--------

序號	物料編號	數量	長度L	長度L1	長度L2	A		N		B
1	J857-LH-LV05	1	1543	1495.5	1385.5	92.75	300	x	4	92.75
2	J857-LH-LV13	2	1213	1165.5	1055.5	77.75	300	x	3	77.75
3	J857-LH-LV22	1	1345	1297.5	1187.5	143.75	300	x	3	143.75
4	J857-LH-LV26	1	1288	1240.5	1130.5	115.25	300	x	3	115.25
5	J857-LH-LV35	1	1188	1140.5	1030.5	65.25	300	x	3	65.25
6	J857-LH-LV41	2	1429	1381.5	1271.5	185.75	300	x	3	185.75
7	J857-LH-LV48	1	1408	1360.5	1250.5	175.25	300	x	3	175.25
8	J857-LH-LV52	1	1591	1543.5	1433.5	116.75	300	x	4	116.75
9	J857-LH-LV61	1	1600	1552.5	1442.5	121.25	300	x	4	121.25
10	J857-LH-LV64	1	988	940.5	830.5	115.25	300	x	2	115.25
11	J857-LH-LV66	1	970	922.5	812.5	106.25	300	x	2	106.25
12	J857-LH-LV80	1	938	890.5	780.5	90.25	300	x	2	90.25
13	J857-LH-LV89	1	1083	1035.5	925.5	162.75	300	x	2	162.75
14	J857-LH-LV104A	1	963	915.5	805.5	102.75	300	x	2	102.75
15	J857-LH-LV109	1	1218	1170.5	1060.5	80.25	300	x	3	80.25
16	J857-LH-LV117	1	1488	1440.5	1330.5	65.25	300	x	4	65.25
17	J857-LH-LV120	1	1563	1515.5	1405.5	102.75	300	x	4	102.75
18	J857-LH-LV136	2	1625	1577.5	1467.5	133.75	300	x	4	133.75
19	J857-LH-LV147	1	1450	1402.5	1292.5	196.25	300	x	3	196.25
20	J857-LH-LV155	1	1505	1457.5	1347.5	73.75	300	x	4	73.75
21	J857-LH-LV160	1	1163	1115.5	1005.5	52.75	300	x	3	52.75
22	J857-LH-LV169	1	1125	1077.5	967.5	33.75	300	x	3	33.75
23	J857-LH-LV13B	1	1268	1220.5	1110.5	105.25	300	x	3	105.25
24	J857-LH-LV175	1	1255	1207.5	1097.5	98.75	300	x	3	98.75
25	J857-LH-LV13A	1	1208	1160.5	1050.5	75.25	300	x	3	75.25
26	J857-LH-LV142A	2	930	882.5	772.5	86.25	300	x	2	86.25
27	J857-LH-LV155A	1	1530	1482.5	1372.5	86.25	300	x	4	86.25
28	J857-LH-LV44	1	1740	1692.5	1582.5	41.25	300	x	5	41.25
29	J857-LH-LV128	1	1263	1215.5	1105.5	102.75	300	x	3	102.75
30	J857-LH-LV187	1	1508	1460.5	1350.5	75.25	300	x	4	75.25
31	J857-LH-LV241	3	930	882.5	772.5	86.25	300	x	2	86.25
32	J857-LH-LV302	1	1617.5	1570	1460	130	300	x	4	130
33	J857-LH-LV209	1	920	872.5	762.5	81.25	300	x	2	81.25

名稱	數據表	制圖	吳祎瑜	2022.11.21	修改	A		
材料	—	復核			日期	2023.2.24		
顏色	—	批准			圖號	J857-LH-LV05-1		

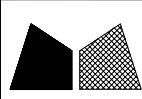


美特鋁質有限公司
MIDI Aluminium Fabricator Ltd.

加工圖見：J857-LH-LV06

工程號	J-857	地盤	啓德6552
-----	-------	----	--------

序號	物料編號	數量	長度L	長度L1	長度L2	A		N		B
1	J857-LH-LV06	1	1380	1332.5	1222.5	161.25	300	x	3	161.25
2	J857-LH-LV18	3	1213	1165.5	1055.5	77.75	300	x	3	77.75
3	J857-LH-LV23	1	1238	1190.5	1080.5	90.25	300	x	3	90.25
4	J857-LH-LV28	1	937	889.5	779.5	89.75	300	x	2	89.75
5	J857-LH-LV39	2	1429	1381.5	1271.5	185.75	300	x	3	185.75
6	J857-LH-LV42	1	970	922.5	812.5	106.25	300	x	2	106.25
7	J857-LH-LV53	1	988	940.5	830.5	115.25	300	x	2	115.25
8	J857-LH-LV56	1	1600	1552.5	1442.5	121.25	300	x	4	121.25
9	J857-LH-LV65	1	1592	1544.5	1434.5	117.25	300	x	4	117.25
10	J857-LH-LV69	1	1408	1360.5	1250.5	175.25	300	x	3	175.25
11	J857-LH-LV75	1	1188	1140.5	1030.5	65.25	300	x	3	65.25
12	J857-LH-LV82	1	1325	1277.5	1167.5	133.75	300	x	3	133.75
13	J857-LH-LV86	1	1333	1285.5	1175.5	137.75	300	x	3	137.75
14	J857-LH-LV93	1	963	915.5	805.5	102.75	300	x	2	102.75
15	J857-LH-LV105	1	1401	1353.5	1243.5	171.75	300	x	3	171.75
16	J857-LH-LV110	1	1000	952.5	842.5	121.25	300	x	2	121.25
17	J857-LH-LV121	1	935	887.5	777.5	88.75	300	x	2	88.75
18	J857-LH-LV140	1	1625	1577.5	1467.5	133.75	300	x	4	133.75
19	J857-LH-LV148	1	1505	1457.5	1347.5	73.75	300	x	4	73.75
20	J857-LH-LV156	1	1125	1077.5	967.5	33.75	300	x	3	33.75
21	J857-LH-LV164	1	1163	1115.5	1005.5	52.75	300	x	3	52.75
22	J857-LH-LV172	1	1450	1402.5	1292.5	196.25	300	x	3	196.25
23	J857-LH-LV180	1	1255	1207.5	1097.5	98.75	300	x	3	98.75
24	J857-LH-LV220	1	1084	1036.5	926.5	163.25	300	x	2	163.25
25	J857-LH-LV104	1	963	915.5	805.5	102.75	300	x	2	102.75
26	J857-LH-LV142	2	930	882.5	772.5	86.25	300	x	2	86.25
27	J857-LH-LV148A	1	1530	1482.5	1372.5	86.25	300	x	4	86.25
28	J857-LH-LV73	1	1740	1692.5	1582.5	191.25	300	x	4	191.25
29	J857-LH-LV132	1	1350	1302.5	1192.5	146.25	300	x	3	146.25
30	J857-LH-LV133	1	1517	1469.5	1359.5	79.75	300	x	4	79.75
31	J857-LH-LV240	3	930	882.5	772.5	86.25	300	x	2	86.25
32	J857-LH-LV204	1	990	942.5	832.5	116.25	300	x	2	116.25
33	J857-LH-LV301	1	1617	1569.5	1459.5	129.75	300	x	4	129.75
34	J857-LH-LV212	1	920	872.5	762.5	81.25	300	x	2	81.25

名稱	數據表	制圖	吳祎瑜	2022.11.21	修改	A		
材料	—	復核			日期	2023.2.24		
顏色	—	批准			圖號	J857-LH-LV06-1		

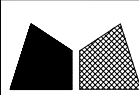

美特鋁質有限公司
MIDI Aluminium Fabricator Ltd.

工程號

J-857

地盤

啓德6552




加工圖見：J857-LH-LV07

序號	物料編號	數量	長度L	長度L1	長度L2	A		N		B
1	J857-LH-LV07	1	1380	1298	1180	140	300	x	3	140
2	J857-LH-LV10	6	1635	1553	1435	117.5	300	x	4	117.5
3	J857-LH-LV16	6	1496	1414	1296	48	300	x	4	48
4	J857-LH-LV31	2	1302	1220	1102	101	300	x	3	101
5	J857-LH-LV40	2	1429	1347	1229	164.5	300	x	3	164.5
6	J857-LH-LV51	2	1592	1510	1392	96	300	x	4	96
7	J857-LH-LV91	1	1100	1018	900	150	300	x	2	150
8	J857-LH-LV103	2	1500	1418	1300	50	300	x	4	50
9	J857-LH-LV106	1	1402	1320	1202	151	300	x	3	151
10	J857-LH-LV113	1	1539	1457	1339	69.5	300	x	4	69.5
11	J857-LH-LV116	48	1500	1418	1300	50	300	x	4	50
12	J857-LH-LV124	2	1625	1543	1425	112.5	300	x	4	112.5
13	J857-LH-LV138	2	1364	1282	1164	132	300	x	3	132
14	J857-LH-LV221	1	1084	1002	884	142	300	x	2	142
15	J857-LH-LV10A	1	1644	1562	1444	122	300	x	4	122
16	J857-LH-LV09A	3	1635	1553	1435	117.5	300	x	4	117.5
17	J857-LH-LV09B	1	1644	1562	1444	122	300	x	4	122
18	J857-LH-LV21	1	1345	1263	1145	122.5	300	x	3	122.5
19	J857-LH-LV32A	1	1302	1220	1102	101	300	x	3	101
20	J857-LH-LV43A	1	970	888	770	85	300	x	2	85
21	J857-LH-LV08	1	1380	1298	1180	140	300	x	3	140
22	J857-LH-LV09	3	1635	1553	1435	117.5	300	x	4	117.5
23	J857-LH-LV32	1	1302	1220	1102	101	300	x	3	101
24	J857-LH-LV43	1	970	888	770	85	300	x	2	85
25	J857-LH-LV87	1	1333	1251	1133	116.5	300	x	3	116.5
26	J857-LH-LV116A	12	1500	1418	1300	50	300	x	4	50
27	J857-LH-LV130	1	1605	1523	1405	102.5	300	x	4	102.5
28	J857-LH-LV134	1	1517	1435	1317	58.5	300	x	4	58.5
29	J857-LH-LV186	1	1509	1427	1309	54.5	300	x	4	54.5
30	J857-LH-LV31A	1	1350	1268	1150	125	300	x	3	125
31	J857-LH-LV125	1	1133	1051	933	166.5	300	x	2	166.5
32	J857-LH-LV150A	1	1022.5	940.5	822.5	111.25	300	x	2	111.25
33	J857-LH-LV165A	1	1408	1326	1208	154	300	x	3	154
34	J857-LH-LV185	1	1198	1116	998	49	300	x	3	49
35	J857-LH-LV200	1	1415	1333	1215	157.5	300	x	3	157.5
36	J857-LH-LV135	1	1517	1435	1317	58.5	300	x	4	58.5
37	J857-LH-LV150	1	1333	1251	1133	116.5	300	x	3	116.5
38	J857-LH-LV165	1	1408	1326	1208	154	300	x	3	154
39	J857-LH-LV193	1	948	866	748	74	300	x	2	74
40	J857-LH-LV196	1	1100	1018	900	150	300	x	2	150
41	J857-LH-LV215	1	1533	1451	1333	66.5	300	x	4	66.5


名稱	數據表	制圖	吳祎瑜	2022.11.21	修改	A		
材料	—	復核			日期	2023.2.24		
顏色	—	批准			圖號	J857-LH-LV07-1		

工程號	J-857	地盤	啓德6552
-----	-------	----	--------

序號	物料編號	數量	長度L	長度L1	長度L2	A	N	B
1	J857-LH-LV37	2	950	713	533	116.5	300	116.5
2	J857-LH-LV202	1	1350	1113	933	166.5	300	166.5

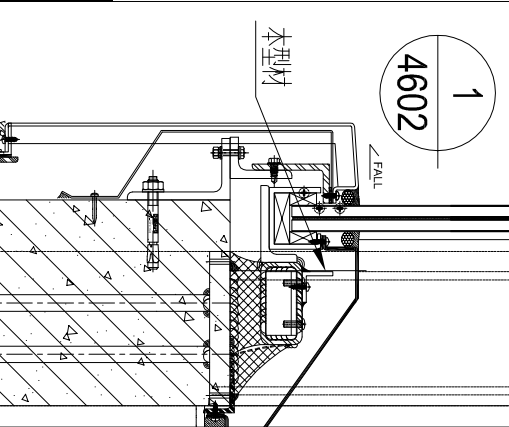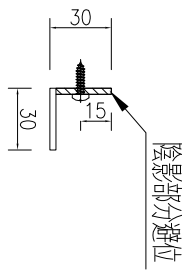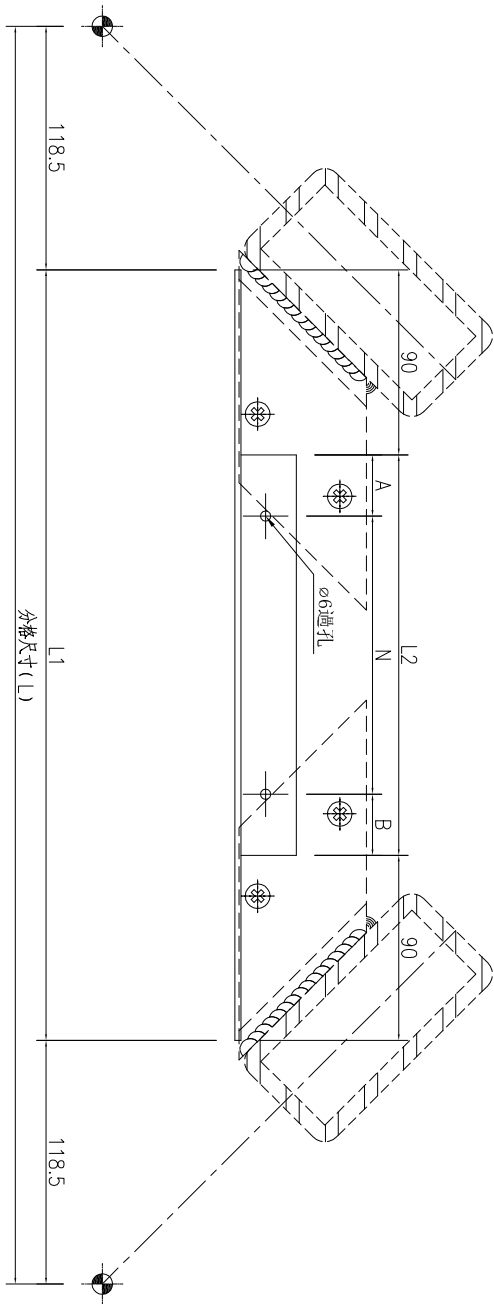

名稱	鋁角加工圖	制圖	吳祿瑜	2022.11.21	修改	A		
材料	30x30x3mm鋁角	復核			日期	2023.2.24		
顏色	MILL	批准			圖號	J857-LH-LV37		

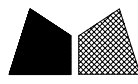




美特鋁質

有限公司


MIDI Aluminium Fabricator Ltd.

工程號	J-857	地盤	啓德6552
-----	-------	----	--------

產品編號	L (MM)	數量	A	N	M	B	N1	M1	備註
		1							

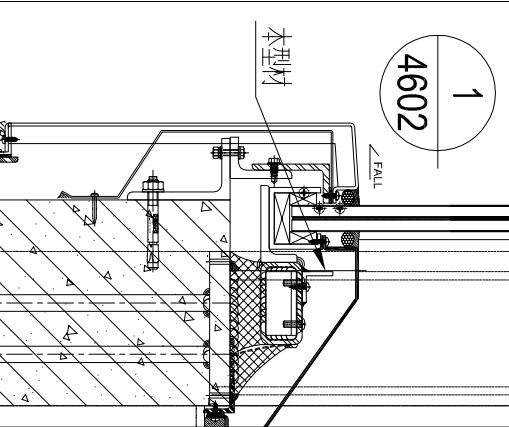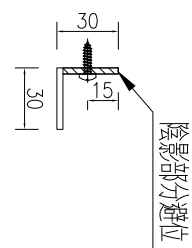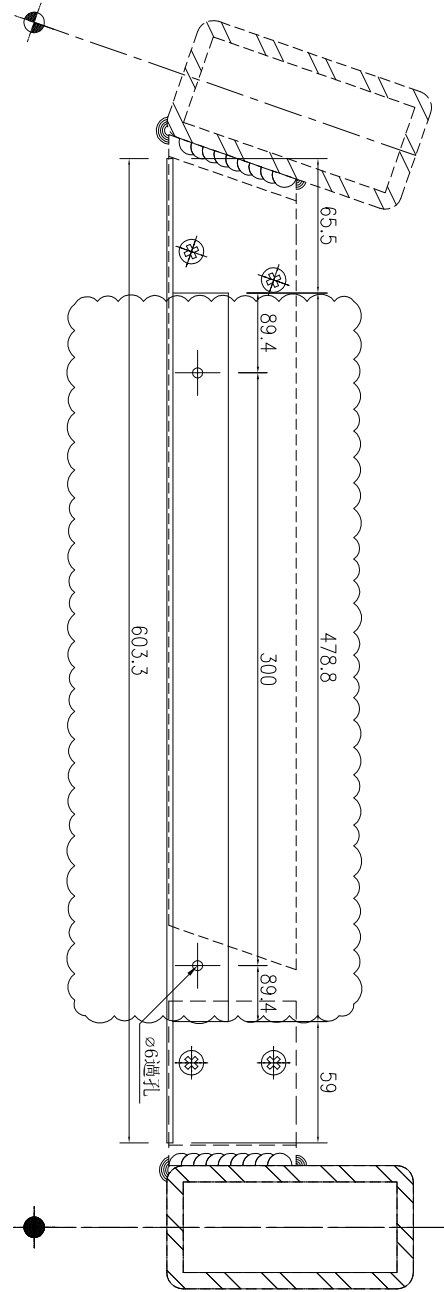

名稱	鋁角加工圖	制圖	吳祿瑜	2022.11.21	修改	A		
材料	30x30x3mm鋁角	復核			日期	2023.2.24		
顏色	MILL	批准			圖號	J857-LH-LV100		

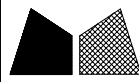

美特鋁質

有限公司


MIDI Aluminium Fabricator Ltd.

工程號	J-857	地盤	啓德6552
-----	-------	----	--------

加工圖見：J857-LH-LC01

序號	物料編號	數量	長度L	A
1	J857-LH-LC01	2	1436.6	718.3
2	J857-LH-LC02	1	634.4	317.2
3	J857-LH-LC03	1	244.4	0
4	J857-LH-LC04	1	1354.6	677.3
5	J857-LH-LC05	1	1465.8	732.9
6	J857-LH-LC06	1	1302.8	651.4
7	J857-LH-LC07	1	1270	635
8	J857-LH-LC08	1	1232.5	616.25
9	J857-LH-LC09	3	1487.5	743.75
10	J857-LH-LC09A	3	1487.5	743.75
11	J857-LH-LC09B	1	1496.5	748.25
12	J857-LH-LC10	6	1525	762.5
13	J857-LH-LC10A	1	1534	767
14	J857-LH-LC11	3	1446.6	723.3
15	J857-LH-LC11A	1	1455.6	727.8
16	J857-LH-LC12	3	1024.6	512.3
17	J857-LH-LC13	2	1135.8	567.9
18	J857-LH-LC13A	1	1130.8	565.4
19	J857-LH-LC13B	1	1190.8	595.4
20	J857-LH-LC15	3	1256.6	628.3
21	J857-LH-LC16	6	1386	693
22	J857-LH-LC17	3	1256.6	628.3
23	J857-LH-LC18	3	1135.8	567.9
24	J857-LH-LC19	3	1024.6	512.3
25	J857-LH-LC20	3	1446.6	723.3
26	J857-LH-LC21	1	1197.5	598.75
27	J857-LH-LC22	1	1267.8	633.9
28	J857-LH-LC23	1	1160.8	580.4
29	J857-LH-LC24	1	1049.6	524.8
30	J857-LH-LC25	1	1099.6	549.8
31	J857-LH-LC26	1	1210.8	605.4
32	J857-LH-LC27	1	1465.6	812.8
33	J857-LH-LC28	1	859.8	429.9
34	J857-LH-LC29	1	749.6	374.8
35	J857-LH-LC30	1	1113.6	556.8
36	J857-LH-LC31	2	1192	596
37	J857-LH-LC31A	1	1240	620
38	J857-LH-LC32	1	1154.5	577.25
39	J857-LH-LC32A	1	1154.5	577.25
40	J857-LH-LC33	1	1104.1	552.05
41	J857-LH-LC34	1	999.6	499.8
42	J857-LH-LC35	1	1110.8	555.4
43	J857-LH-LC36	1	644.4	322.2
44	J857-LH-LC37	2	683.2	341.6
45	J857-LH-LC38	2	1230.6	695.3
46	J857-LH-LC39	2	1351.8	675.9
47	J857-LH-LC40	2	1319	659.5
48	J857-LH-LC41	2	1351.8	675.9
49	J857-LH-LC42	1	892.8	446.4
50	J857-LH-LC43	1	822.5	411.25

名稱	數據表	制圖	吳祿瑜	2022.11.21	修改	A		
材料	—	復核			日期	2023.2.24		
顏色	—	批准			圖號	J857-LH-LC01-1		

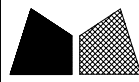

美特鋁質有限公司
MIDI Aluminium Fabricator Ltd.

工程號	J-857	地盤	啓德6552
-----	-------	----	--------

加工圖見：J857-LH-LC01

序號	物料編號	數量	長度L	A
51	J857-LH-LC43A	1	822.5	411.25
52	J857-LH-LC44	1	1625.3	812.65
53	J857-LH-LC45	2	1250.6	705.3
54	J857-LH-LC46	1	819.4	409.7
55	J857-LH-LC46A	1	734.4	367.2
56	J857-LH-LC46B	1	819.4	409.7
57	J857-LH-LC47	1	1219.6	609.8
58	J857-LH-LC48	1	1330.8	665.4
59	J857-LH-LC49	2	344.4	172.2
60	J857-LH-LC50	1	1403.6	701.8
61	J857-LH-LC51	2	1482	741
62	J857-LH-LC52	1	1513.8	756.9
63	J857-LH-LC53	1	910.8	455.4
64	J857-LH-LC54	1	799.6	399.8
65	J857-LH-LC55	1	394.4	197.2
66	J857-LH-LC56	1	1522.8	761.4
67	J857-LH-LC57	1	1411.6	705.8
68	J857-LH-LC58	1	654.1	327.05
69	J857-LH-LC59	1	1079.1	539.55
70	J857-LH-LC60	1	1411.6	705.8
71	J857-LH-LC61	1	1522.8	761.4
72	J857-LH-LC62	1	394.4	197.2
73	J857-LH-LC63	1	799.6	399.8
74	J857-LH-LC64	1	910.8	455.4
75	J857-LH-LC65	1	1514.8	757.4
76	J857-LH-LC66	1	892.8	446.4
77	J857-LH-LC67	1	1403.6	701.8
78	J857-LH-LC68	2	344.4	172.2
79	J857-LH-LC69	1	1330.8	665.4
80	J857-LH-LC70	1	1219.6	609.8
81	J857-LH-LC71	1	819.4	409.7
82	J857-LH-LC71A	1	819.4	409.7
83	J857-LH-LC73	1	1625.3	812.65
84	J857-LH-LC74	1	644.4	322.2
85	J857-LH-LC75	1	1110.8	555.4
86	J857-LH-LC76	1	999.6	499.8
87	J857-LH-LC77	1	1150.1	575.05
88	J857-LH-LC78	1	1113.6	556.8
89	J857-LH-LC78A	1	1161.6	580.8
90	J857-LH-LC79	1	749.6	374.8
91	J857-LH-LC80	1	860.8	430.4
92	J857-LH-LC81	1	1490.6	825.3
93	J857-LH-LC82	1	1247.8	623.9
94	J857-LH-LC83	1	1136.6	568.3
95	J857-LH-LC84	1	1588.4	794.2
96	J857-LH-LC85	1	825.4	412.7
97	J857-LH-LC86	1	1255.8	627.9
98	J857-LH-LC87	1	1185.5	592.75
99	J857-LH-LC88	1	894.6	447.3

名稱	數據表	制圖	吳祎瑜	2022.11.21	修改	A		
材料	—	復核			日期	2023.2.24		
顏色	—	批准			圖號	J857-LH-LC01-2		




工程號	J-857	地盤	啓德6552
-----	-------	----	--------

加工圖見：J857—LH—LC01

序號	物料編號	數量	長度L	A
100	J857-LH-LC89	1	1005.8	502.9
101	J857-LH-LC90	1	911.6	455.8
102	J857-LH-LC91	1	990	495
103	J857-LH-LC92	1	911.6	455.8
104	J857-LH-LC93	1	885.8	442.9
105	J857-LH-LC94	1	774.6	387.3
106	J857-LH-LC95	1	1044.4	522.2
107	J857-LH-LC96	1	319.4	159.7
108	J857-LH-LC97	1	727.8	363.9
109	J857-LH-LC98	1	932	466
110	J857-LH-LC99	1	941.6	470.8
111	J857-LH-LC101	1	1129.1	564.55
112	J857-LH-LC102	1	1131.6	565.8
113	J857-LH-LC103	2	1390	695
114	J857-LH-LC103A	1	1131.6	565.8
115	J857-LH-LC104	1	885.8	442.9
116	J857-LH-LC104A	1	885.8	442.9
117	J857-LH-LC105	1	1323.8	661.9
118	J857-LH-LC106	1	1292	646
119	J857-LH-LC107	1	1213.6	606.8
120	J857-LH-LC108	1	1029.6	514.8
121	J857-LH-LC108A	1	923.6	461.8
122	J857-LH-LC109	1	1140.8	570.4
123	J857-LH-LC110	1	922.8	461.4
124	J857-LH-LC111	1	811.6	405.8
125	J857-LH-LC112	1	1349.6	674.8
126	J857-LH-LC113	1	1429	714.5
127	J857-LH-LC114	1	1350.6	675.3
128	J857-LH-LC115	1	1299.6	649.8
129	J857-LH-LC116	48	1390	695
130	J857-LH-LC116A	12	1390	695
131	J857-LH-LC117	1	1410.8	705.4
132	J857-LH-LC118	1	1374.6	687.3
133	J857-LH-LC120	1	1485.8	742.9
134	J857-LH-LC121	1	857.8	428.9
135	J857-LH-LC122	1	746.6	373.3
136	J857-LH-LC123	2	1436.6	718.3
137	J857-LH-LC124	2	1515	757.5
138	J857-LH-LC125	1	985.5	492.75
139	J857-LH-LC126	1	944.6	472.3
140	J857-LH-LC127	1	1074.6	537.3
141	J857-LH-LC128	1	1185.8	592.9
142	J857-LH-LC129	1	1416.6	708.3
143	J857-LH-LC130	1	1495	747.5
144	J857-LH-LC131	1	1416.6	708.3
145	J857-LH-LC132	1	1272.8	636.4
146	J857-LH-LC133	1	1439.8	719.9
147	J857-LH-LC134	1	1407	703.5
148	J857-LH-LC135	1	1369.5	684.75
149	J857-LH-LC136	2	1547.8	773.9
150	J857-LH-LC137	2	1175.6	587.8

名稱	數據表	制圖	吳祎瑜	2022.11.21	修改	A		
材料	—	復核			日期	2023.2.24		
顏色	—	批准			圖號	J857-LH-LC01-3		

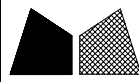


美特鋁質有限公司
MIDI Aluminium Fabricator Ltd.

工程號	J-857	地盤	啓德6552
-----	-------	----	--------

加工圖見：J857-LH-LC01

序號	物料編號	數量	長度L	A
151	J857-LH-LC138	2	1254	627
152	J857-LH-LC139	2	1175.6	587.8
153	J857-LH-LC140	1	1547.8	773.9
154	J857-LH-LC141	1	1436.6	718.3
155	J857-LH-LC142	2	852.8	426.4
156	J857-LH-LC142A	2	852.8	426.4
157	J857-LH-LC143	1	1344.4	672.2
158	J857-LH-LC144	2	1319.6	659.8
159	J857-LH-LC144A	1	1319.6	659.8
160	J857-LH-LC145	2	1319.6	659.8
161	J857-LH-LC145A	1	1319.6	659.8
162	J857-LH-LC146	1	1261.6	630.8
163	J857-LH-LC147	1	1372.8	686.4
164	J857-LH-LC148	1	1427.8	713.9
165	J857-LH-LC148A	1	1452.8	726.4
166	J857-LH-LC150	1	1185.5	592.75
167	J857-LH-LC150A	1	875	437.5
168	J857-LH-LC151	1	1144.6	572.3
169	J857-LH-LC152	1	1094.4	547.2
170	J857-LH-LC153	1	1218.6	609.3
171	J857-LH-LC155	1	1427.8	713.9
172	J857-LH-LC155A	1	1452.8	726.4
173	J857-LH-LC156	1	1047.8	523.9
174	J857-LH-LC157	1	936.6	468.3
175	J857-LH-LC158	1	974.6	487.3
176	J857-LH-LC160	1	1085.8	542.9
177	J857-LH-LC161	1	1306.6	653.3
178	J857-LH-LC163	1	1306.6	653.3
179	J857-LH-LC164	1	1085.8	542.9
180	J857-LH-LC165	1	1260.5	630.25
181	J857-LH-LC165A	1	1260.5	630.25
182	J857-LH-LC167	1	974.6	487.3
183	J857-LH-LC168	1	936.6	468.3
184	J857-LH-LC169	1	1047.8	523.9
185	J857-LH-LC172	1	1372.8	686.4
186	J857-LH-LC173	1	1261.6	630.8
187	J857-LH-LC174	1	1344.4	672.2
188	J857-LH-LC175	1	1177.8	588.9
189	J857-LH-LC176	1	1219.6	609.8
190	J857-LH-LC177	1	1094.4	547.2
191	J857-LH-LC178	1	1144.6	572.3
192	J857-LH-LC180	1	1177.8	588.9
193	J857-LH-LC182	1	931.6	465.8
194	J857-LH-LC183	1	1436.6	718.3
195	J857-LH-LC185	1	1050.5	525.25
196	J857-LH-LC186	1	1399	699.5
197	J857-LH-LC187	1	1430.8	715.4
198	J857-LH-LC188	1	1181.6	590.8
199	J857-LH-LC190	1	1181.6	590.8
200	J857-LH-LC191	1	469.4	234.7

名稱	數據表	制圖	吳祿瑜	2022.11.21	修改	A		
材料	—	復核			日期	2023.2.24		
顏色	—	批准			圖號	J857-LH-LC01-4		

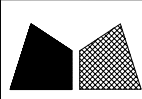

美特鋁質

有限公司

MIDI Aluminium Fabricator Ltd.

工程號

J-857

地盤

啓德6552

加工圖見：J857-LH-LC01




序號	物料編號	數量	長度L	A
201	J857-LH-LC192	1	759.6	379.8
202	J857-LH-LC193	1	800.5	400.25
203	J857-LH-LC194	1	679.1	339.55
204	J857-LH-LC195	1	911.6	455.8
205	J857-LH-LC196	1	952.5	476.25
206	J857-LH-LC197	1	864.6	432.3
207	J857-LH-LC198	1	864.6	432.3
208	J857-LH-LC199	1	1135.1	567.55
209	J857-LH-LC200	1	1267.5	633.75
210	J857-LH-LC201	1	1226.6	613.3
211	J857-LH-LC202	1	814.1	407.05
212	J857-LH-LC203	1	769.4	384.7
213	J857-LH-LC204	1	875.3	437.65
214	J857-LH-LC205	1	1429.1	714.55
215	J857-LH-LC206	1	179.1	89.55
216	J857-LH-LC207	1	254.1	127.05
217	J857-LH-LC208	1	1454.1	727.05
218	J857-LH-LC209	1	805.3	402.65
219	J857-LH-LC209A	1	130.1	65.05
220	J857-LH-LC210	1	504.1	252.05
221	J857-LH-LC211	1	504.1	252.05
222	J857-LH-LC212	1	805.3	402.65
223	J857-LH-LC212A	1	130.1	0
224	J857-LH-LC213	1	1354.1	677.05
225	J857-LH-LC214	1	1344.6	672.3
226	J857-LH-LC215	1	1385.5	692.75
227	J857-LH-LC220	1	1006.8	503.4
228	J857-LH-LC221	1	974	487
229	J857-LH-LC222	1	895.6	447.8
230	J857-LH-LC225	1	931.6	465.8
231	J857-LH-LC233	1	199.4	0
232	J857-LH-LC234	1	194.4	0
233	J857-LH-LC240	3	852.8	426.4
234	J857-LH-LC241	3	852.8	426.4
235	J857-LH-LC300	1	1194.6	597.3
236	J857-LH-LC301	1	1539.8	769.9
237	J857-LH-LC302	1	1540.3	770.15
238	J857-LH-LC303	1	1196.1	598.05

名稱	數據表	制圖	吳祎瑜	2022.11.21	修改	A		
材料	—	復核			日期	2023.2.24		
顏色	—	批准			圖號	J857-LH-LC01-5		

有限公司

MIDI Aluminium Fabricator Ltd.

工程號	J-857	地盤	啓德6552
-----	-------	----	--------

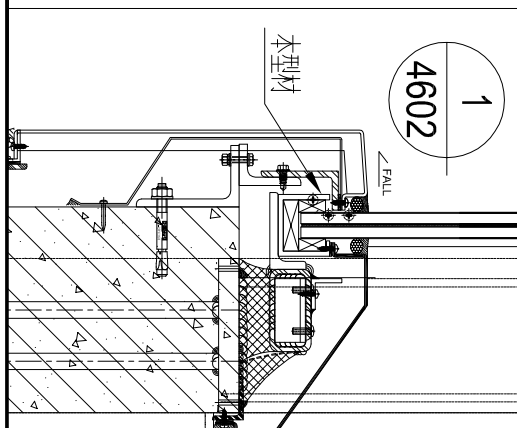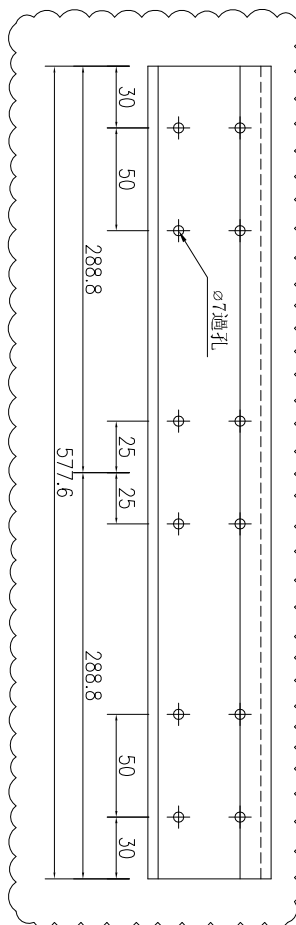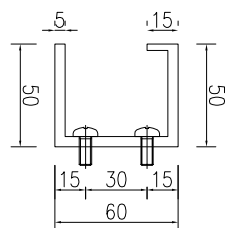

名稱	攔河底托加工圖	制圖	吳祎瑜	2022.11.21	修改	A		
材料	X86356	復核			日期	2023.2.24		
顏色	MILL	批准			圖號	J857-LH-LC100		






美特鋁質 有限公司
MIDI Aluminium Fabricator Ltd.

產品編號	L (MM)	數量	A	N	M	B	N1	M1	備註
		165							

工程號	J-857	地盤	啓德6552
-----	-------	----	--------

注：此型材直位安裝。

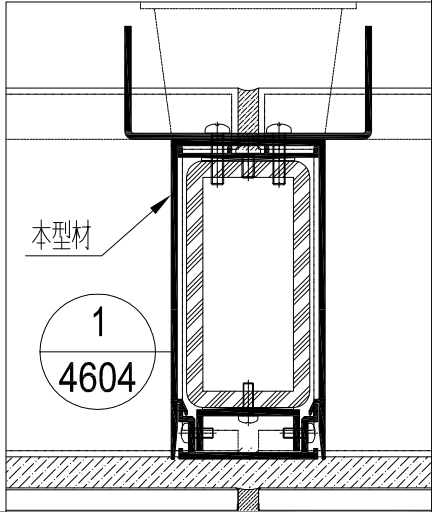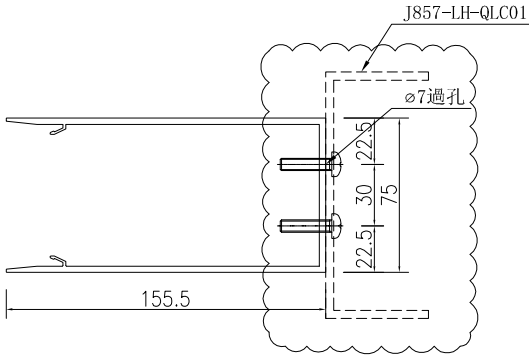
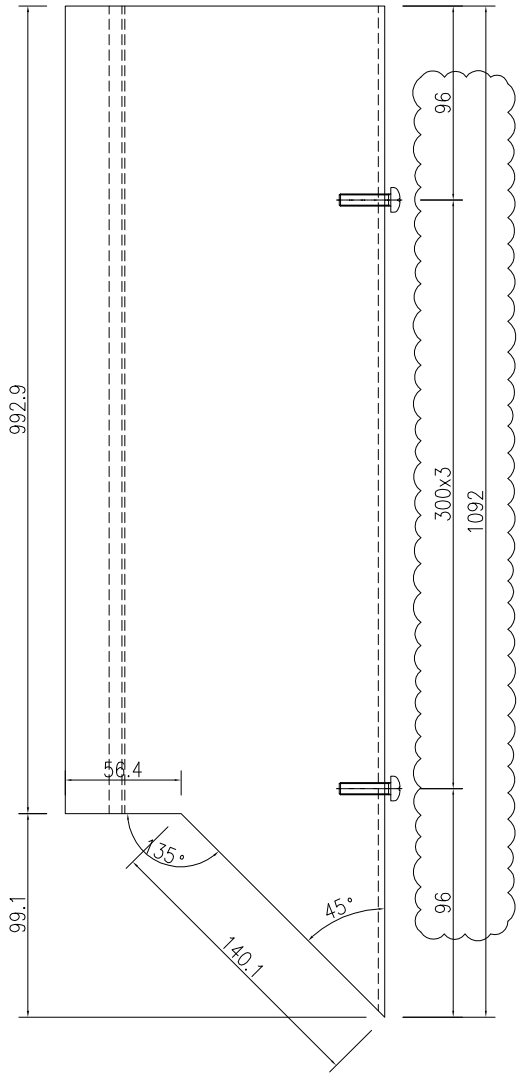


名稱	後蓋 (企向) 加工圖	制圖	吳祿瑜	2022.11.21	修改	A		
材料	X86357	復核			日期	2023.2.24		
顏色	ECK3X10063S-XF1 (深灰色)	批准			圖號	J857-LH-HG01		


產品編號	L (MM)	數量	A	N	M	B	N1	M1	備註
		39							

工程號	J-857	地盤	啓德6552
-----	-------	----	--------

注：此型材内转位安装。

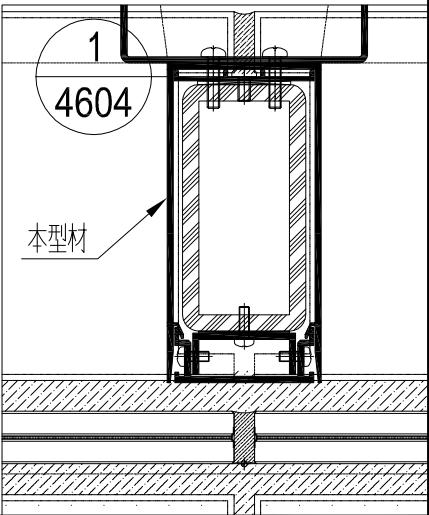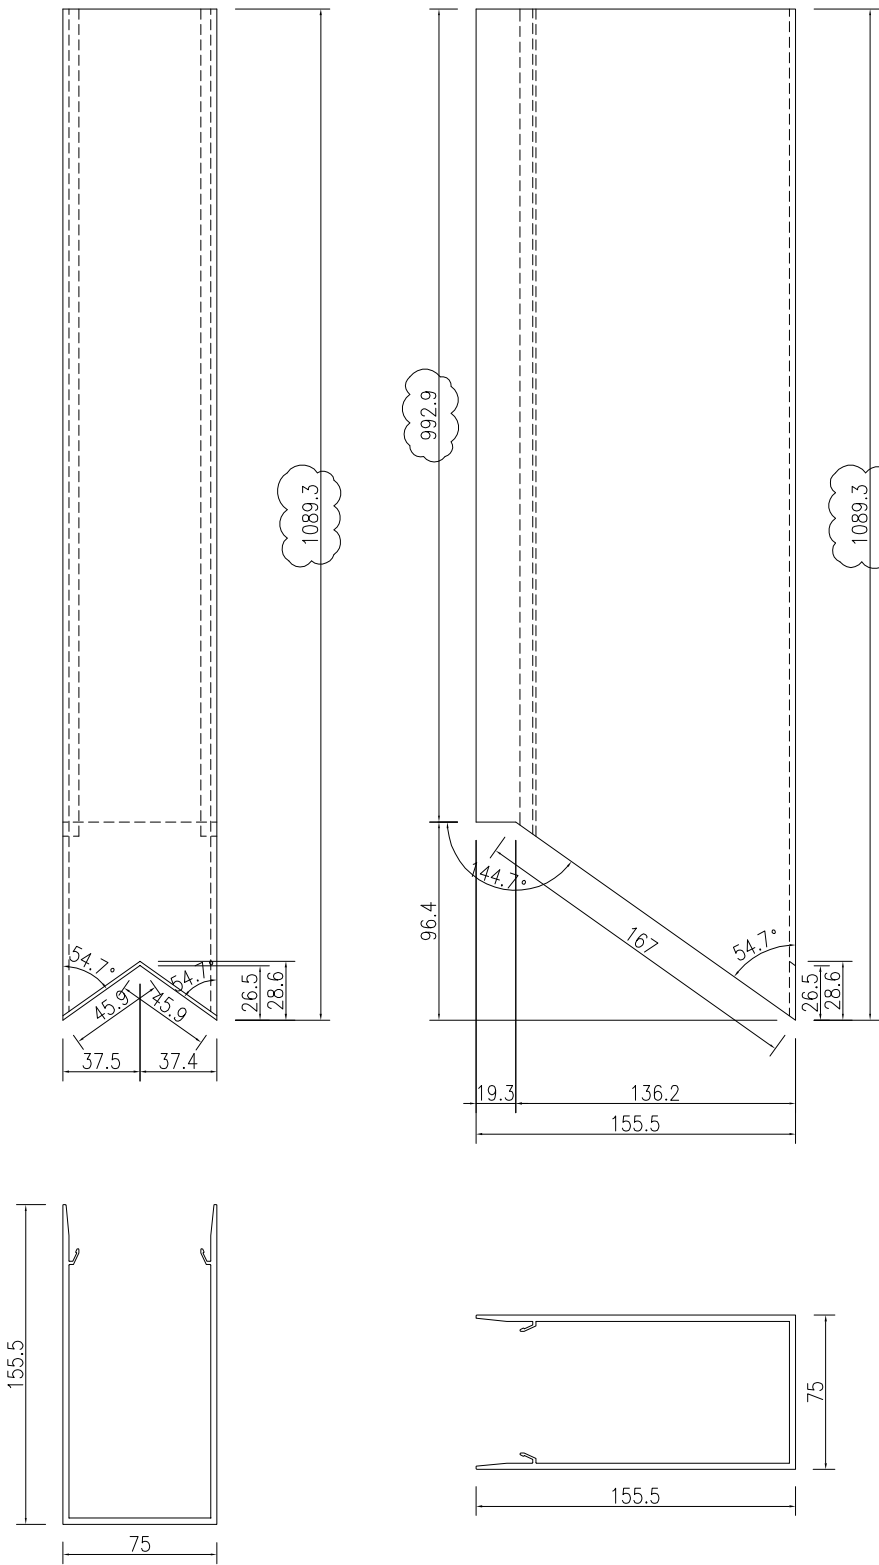

名稱	後蓋 (企向) 加工圖	制圖	吳祿瑜	2022.11.21	修改	A		
材料	X86357	復核			日期	2023.2.24		
顏色	ECK3X10063S-XF1(深灰色)	批准			圖號	J857-LH-HG02		


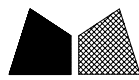


美特鋁質 有限公司
MIDI Aluminium Fabricator Ltd.

產品編號	L (MM)	數量	A	N	M	B	N1	M1	備註
		43							




工程號	J-857	地盤	啓德6552
-----	-------	----	--------

注：此型材外转位安裝。

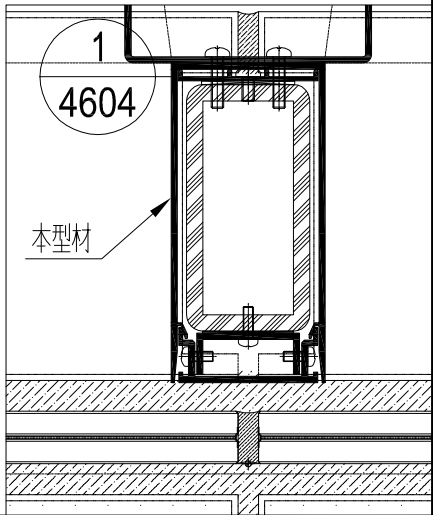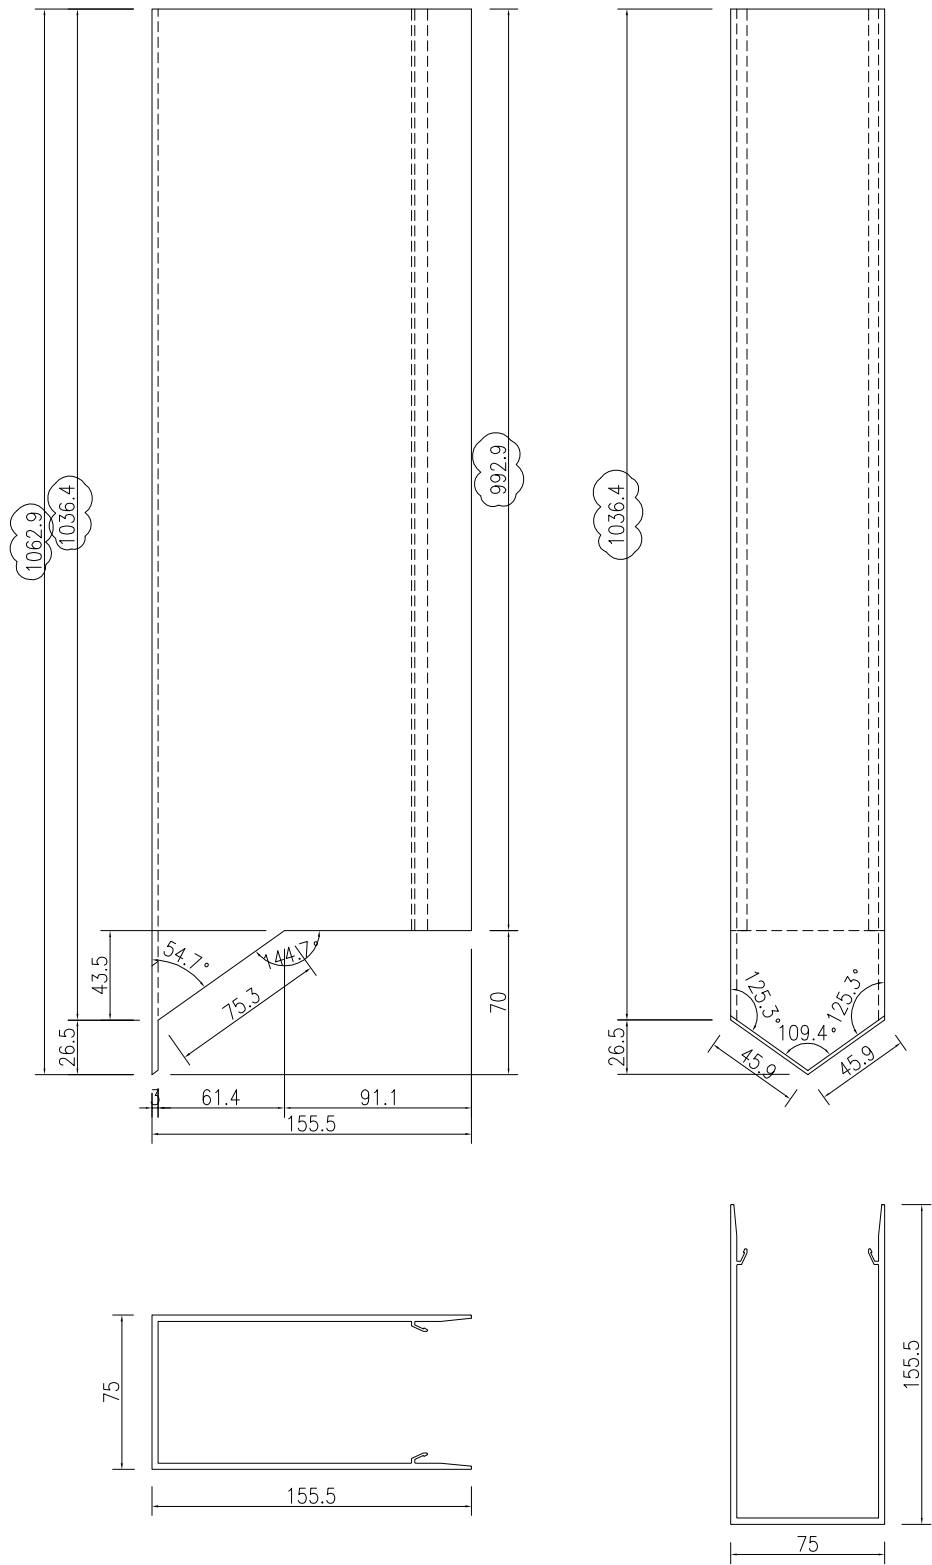

名稱	後蓋 (企向) 加工圖	制圖	吳祿瑜	2022.11.21	修改	A		
材料	X86357	復核			日期	2023.2.24		
顏色	ECK3X10063S-XF1(深灰色)	批准			圖號	J857-LH-HG03		

注：此型材直位安裝。

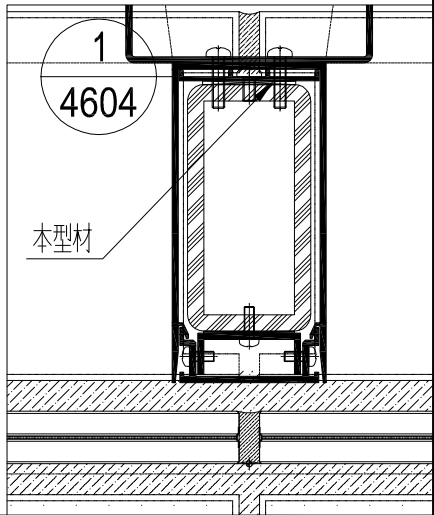
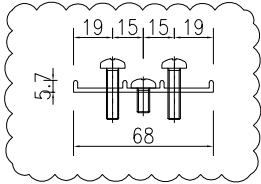
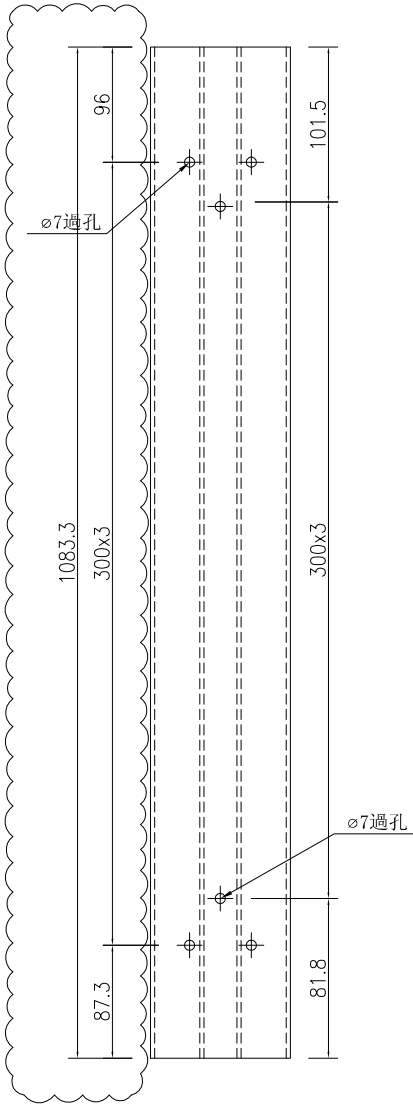


名稱	後蓋底托加工圖	制圖	吳祎瑜	2022.11.21	修改	A		
材料	X86359	復核			日期	2023.2.24		
顏色	MILL	批准			圖號	J857-LH-HGD01		

產品編號	L (MM)	數量	A	N	M	B	N1	M1	備註
		409							

工程號	J-857	地盤	啓德6552
-----	-------	----	--------

注：此型材直位安裝。

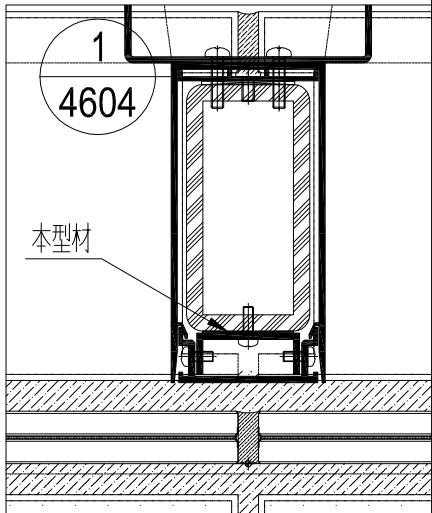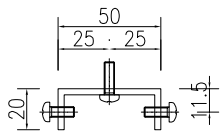
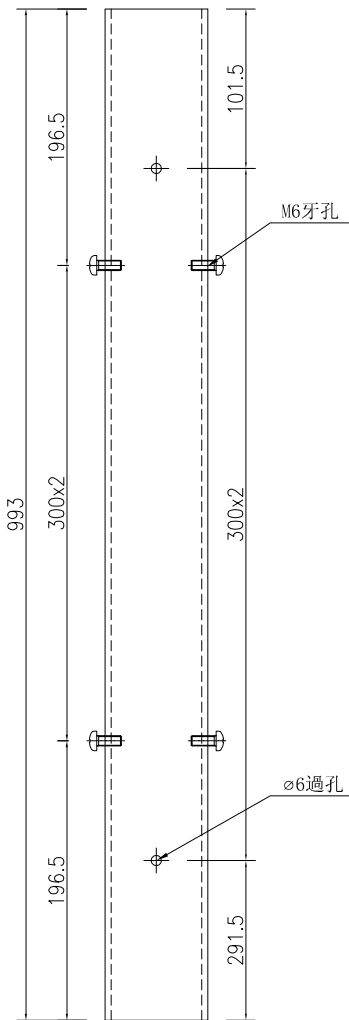


名稱	前拍蓋底托加工圖	制圖	吳祎瑜	2022.11.21	修改	A		
材料	A575	復核			日期	2023.2.24		
顏色	MILL	批准			圖號	J857-LH-QGD01		

產品編號	L (MM)	數量	A	N	M	B	N1	M1	備註
		9							

工程號	J-857	地盤	啓德6552
-----	-------	----	--------

注：此型材外转位安装。

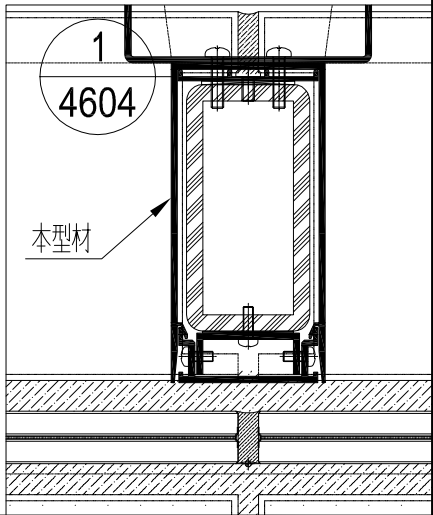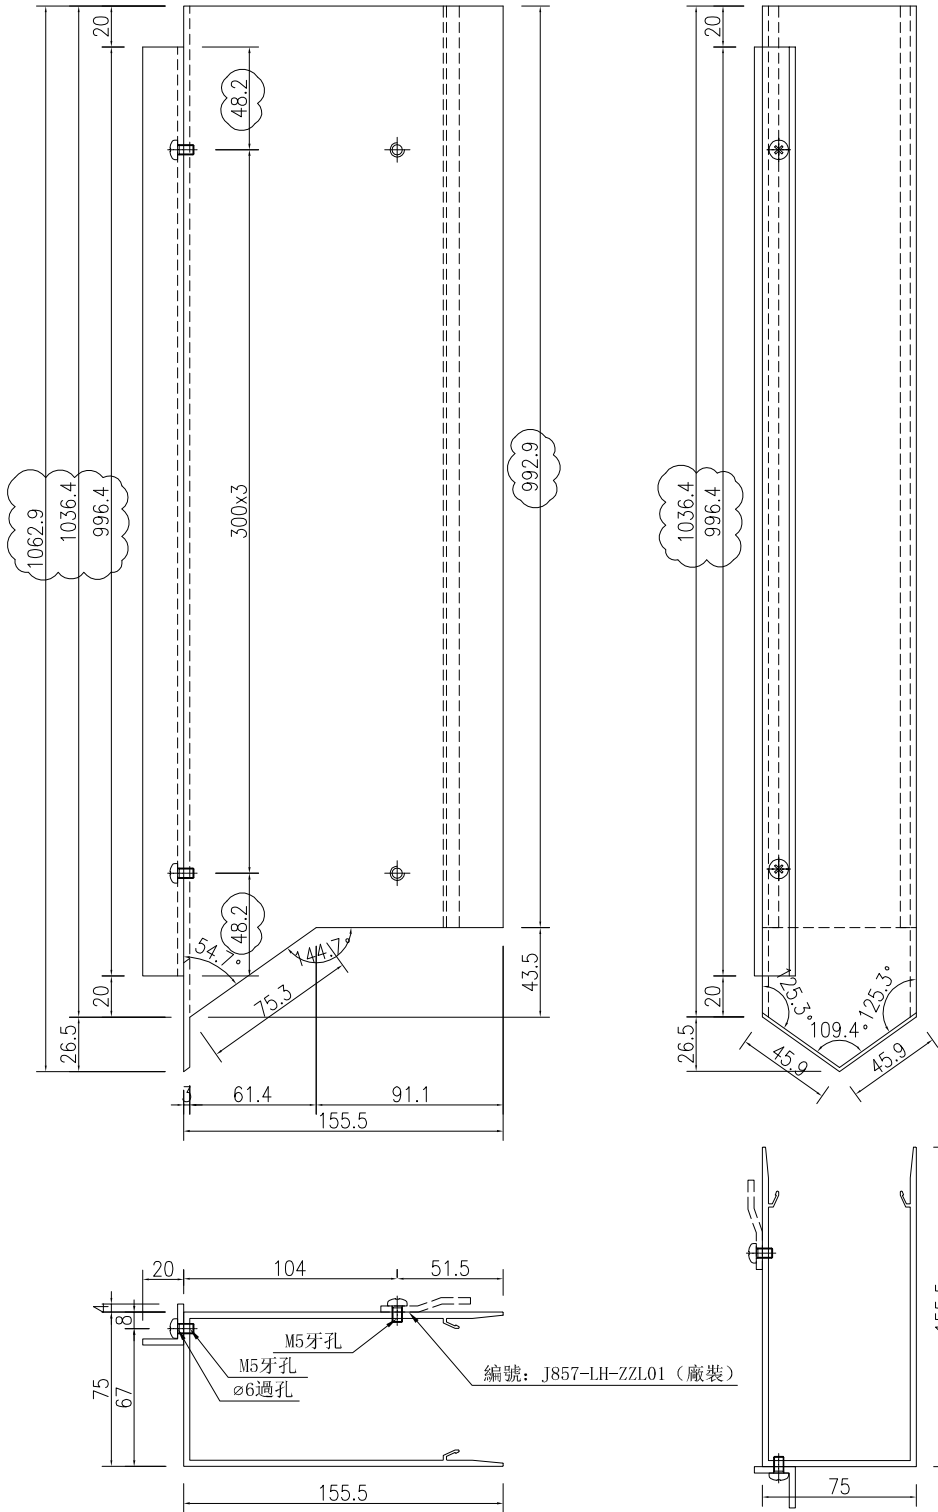

名稱	後蓋 (企向) 加工圖	制圖	吳祿瑜	2022.11.21	修改	A		
材料	X86357+20x20x3 鋁角	復核			日期	2023.2.24		
顏色	ECK3X10063S-XF1 (深灰色)	批准			圖號	J857-LH-HG04		





產品編號	L (MM)	數量	A	N	M	B	N1	M1	備註
		10							

注：此型材外转位安装。

工程號	J-857	地盤	啓德6552
-----	-------	----	--------

注：此型材外转位安装。




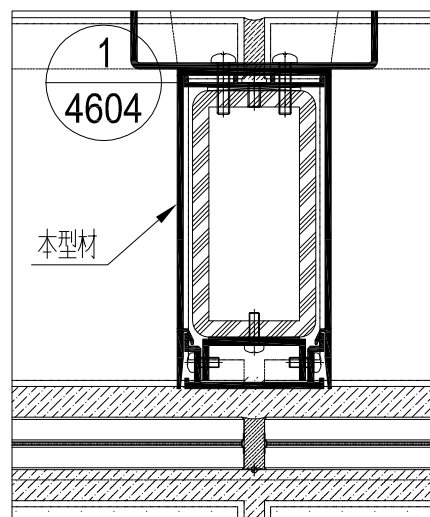
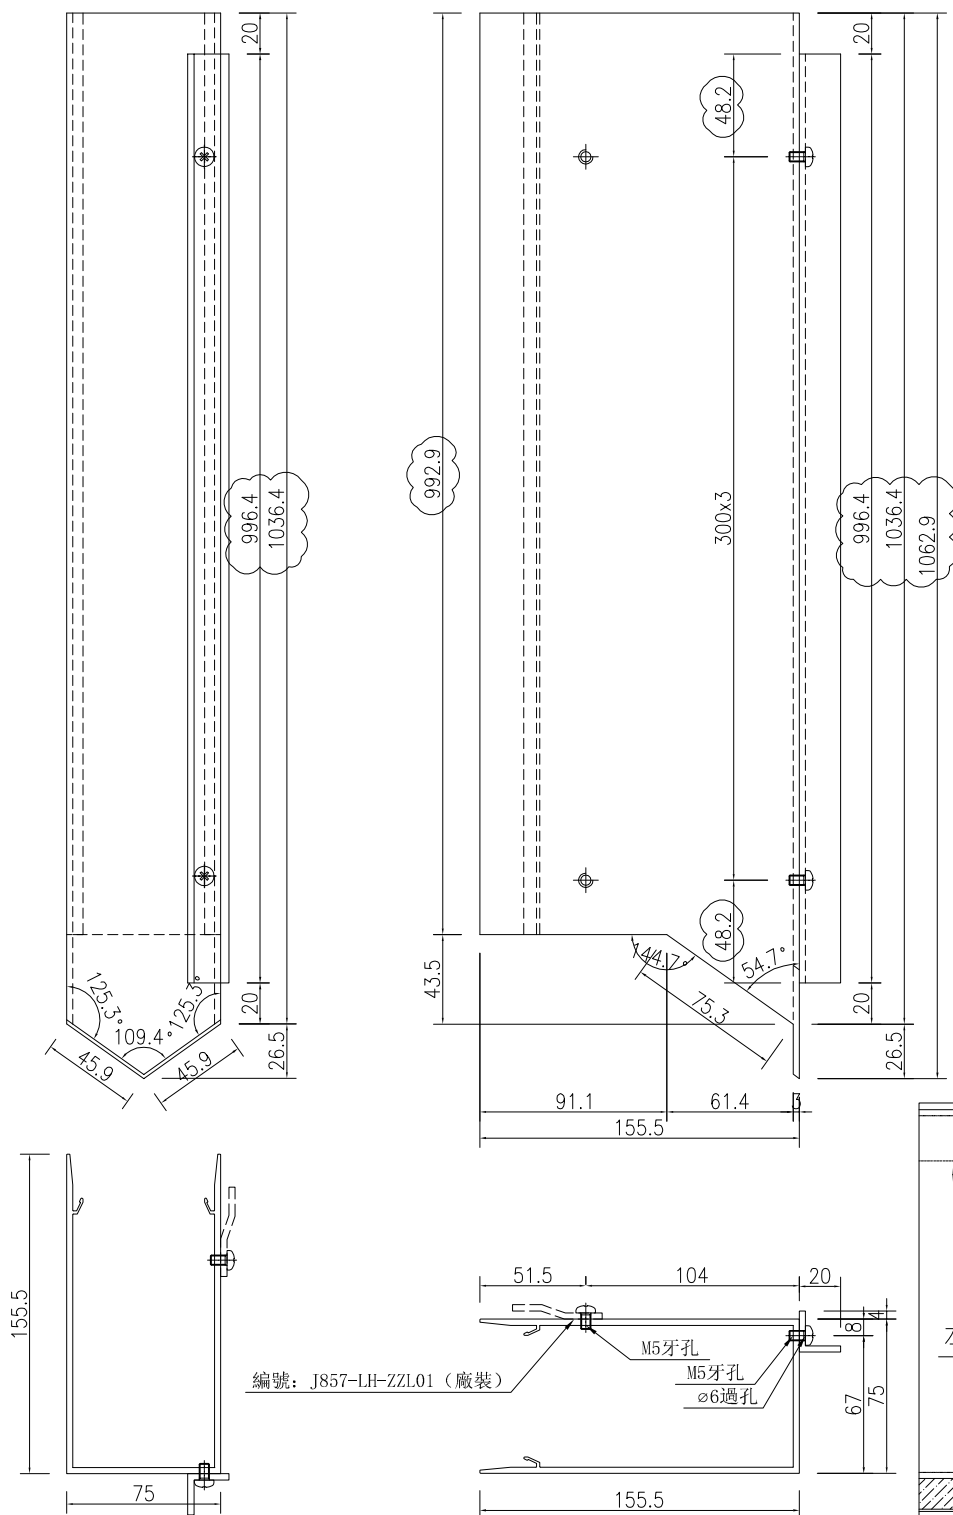


名稱	後蓋 (企向) 加工圖	制圖	吳祎瑜	2022.11.21	修改	A		
材料	X86357+20x20x3 鋁角	復核			日期	2023.2.24		
顏色	ECK3X10063S-XF1 (深灰色)	批准			圖號	J857-LH-HG04R		

產品編號	L (MM)	數量	A	N	M	B	N1	M1	備註
		9							

工程號	J-857	地盤	啓德6552
-----	-------	----	--------

注：此型材内转位安装。

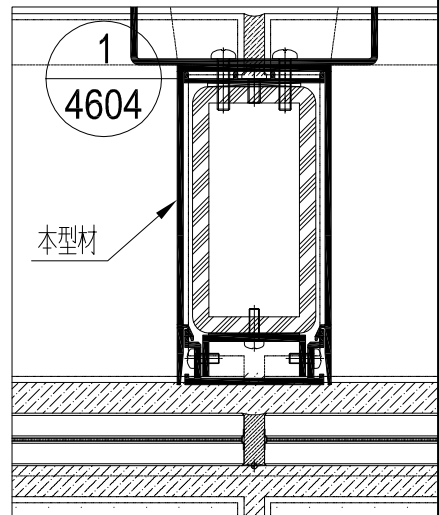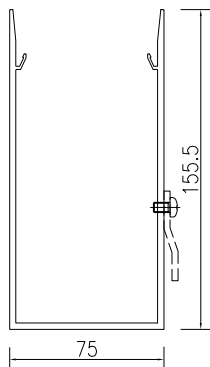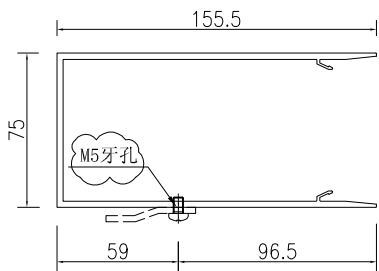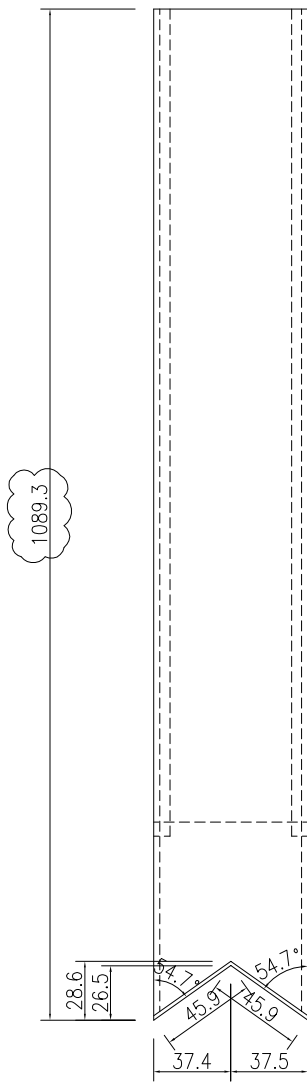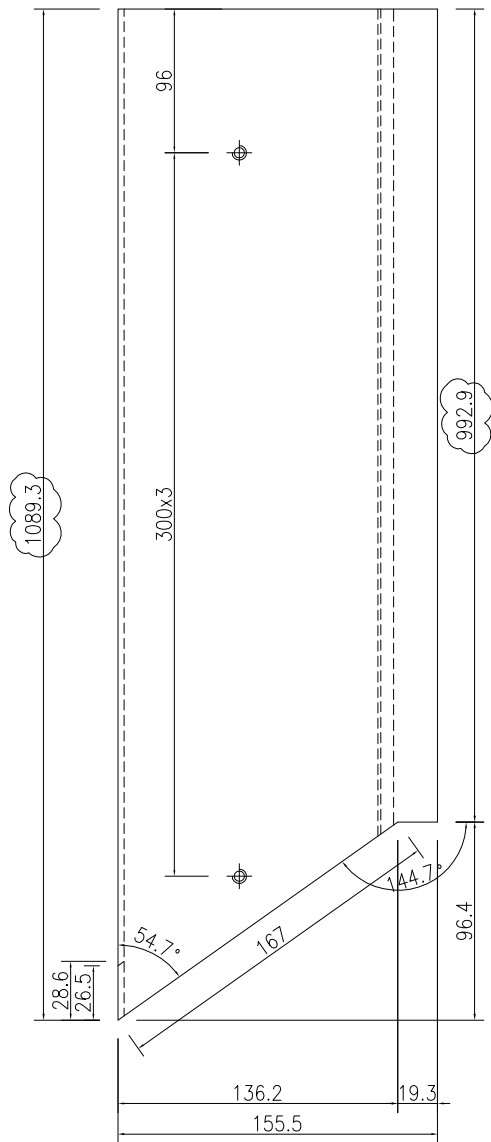


名稱	後蓋 (企向) 加工圖	制圖	吳祿瑜	2022.11.21	修改	A		
材料	X86357	復核			日期	2023.2.24		
顏色	ECK3X10063S-XF1 (深灰色)	批准			圖號	J857-LH-HG05		


產品編號	L (MM)	數量	A	N	M	B	N1	M1	備註
		10							

工程號	J-857	地盤	啓德6552
-----	-------	----	--------

注：此型材内转位安装。

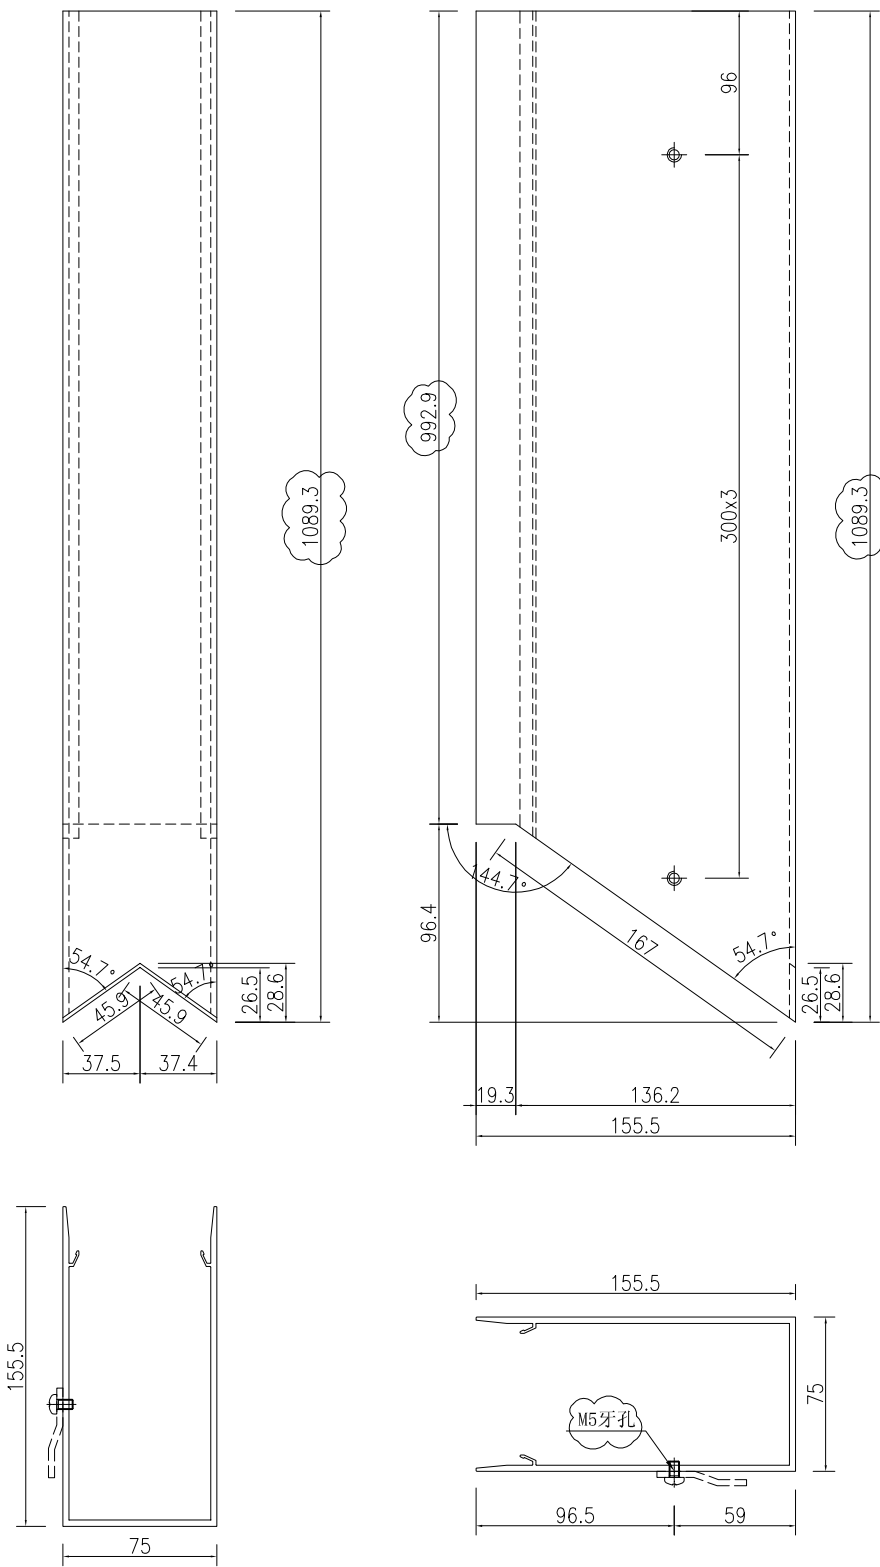

名稱	後蓋 (企向) 加工圖	制圖	吳祿瑜	2022.11.21	修改	A		
材料	X86357	復核			日期	2023.2.24		
顏色	ECK3X10063S-XF1(深灰色)	批准			圖號	J857-LH-HG05R		

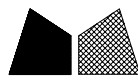




美特鋁質

有限公司

MIDI Aluminium Fabricator Ltd.

產品編號	L (MM)	數量	A	N	M	B	N1	M1	備註
		106							

工程號	J-857	地盤	啓德6552
-----	-------	----	--------

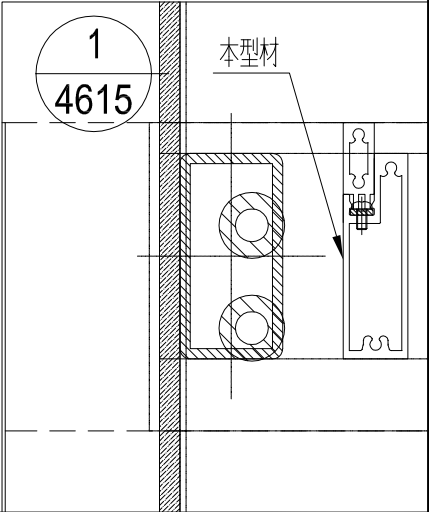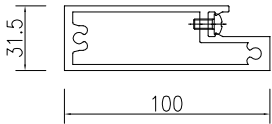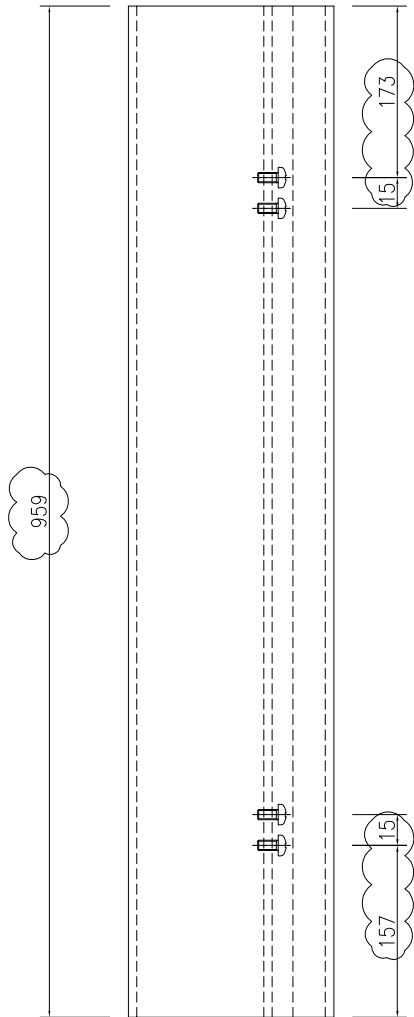




名稱	裝飾條2加工圖	制圖	吳祎瑜	2022.11.21	修改	A		
材料	X86361	復核			日期	2023.2.24		
顏色	ECK3X10063S—XF1(深灰色)	批准			圖號	J857—LH—ST01		




美特鋁質 有限公司
MIDI Aluminium Fabricator Ltd.

產品編號	L (MM)	數量	A	N	M	B	N1	M1	備註
		106							

工程號	J-857	地盤	啓德6552
-----	-------	----	--------

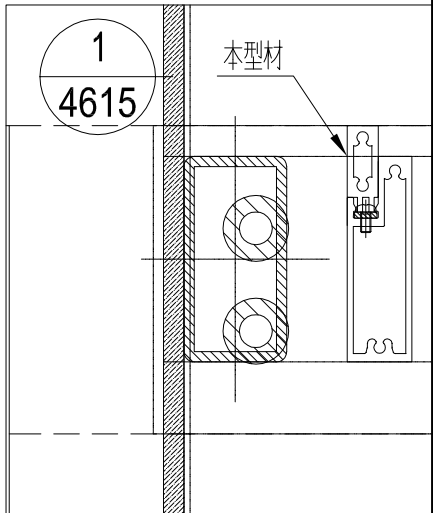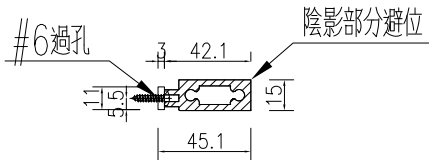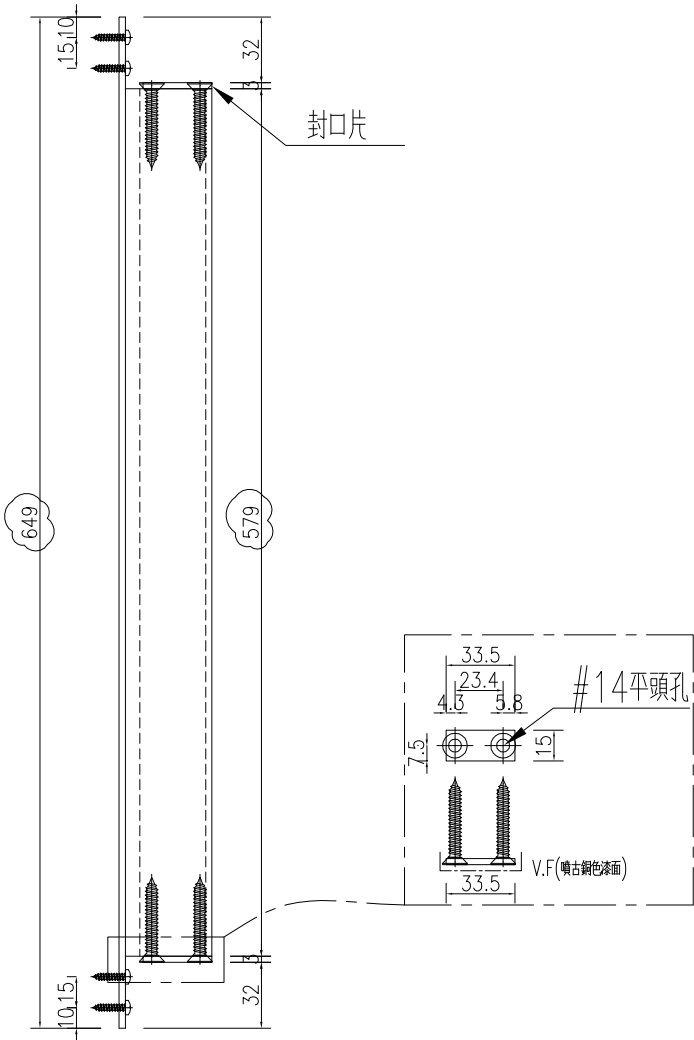

名稱	裝飾條加工圖	制圖	吳祎瑜	2022.11.21	修改	A		
材料	X86363	復核			日期	2023.2.24		
顏色	ECD3X10052S-XF1(古銅色)	批准			圖號	J857-LH-ST02		

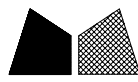




美特鋁質

有限公司


MIDI Aluminium Fabricator Ltd.

產品編號	L (MM)	數量	A	N	M	B	N1	M1	備註
		106							

工程號	J-857	地盤	啓德6552
-----	-------	----	--------

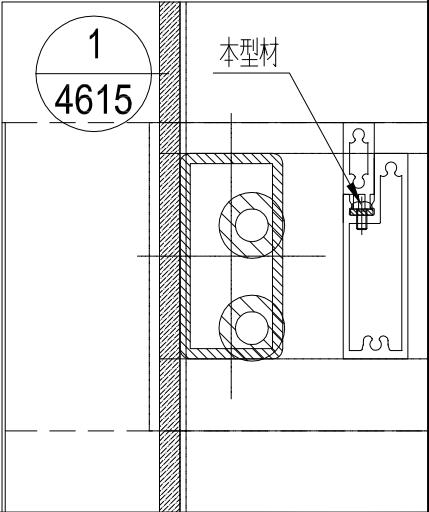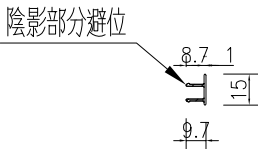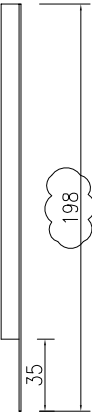

名稱	裝飾條前拍蓋加工圖	制圖	吳祎瑜	2022.11.21	修改	A		
材料	X86362	復核			日期	2023.2.24		
顏色	ECK3X10063S-XF1(深灰色)	批准			圖號	J857-LH-STG01		

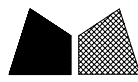




美特鋁質

有限公司

MIDI Aluminium Fabricator Ltd.

產品編號	L (MM)	數量	A	N	M	B	N1	M1	備註
		106							


工程號	J-857	地盤	啓德6552
-----	-------	----	--------

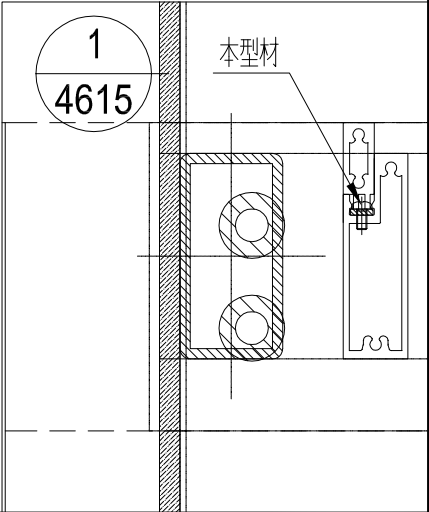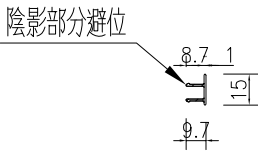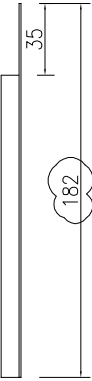



名稱	裝飾條前拍蓋加工圖	制圖	吳祿瑜	2022.11.21	修改	A		
材料	X86362	復核			日期	2023.2.24		
顏色	ECK3X10063S-XF1(深灰色)	批准			圖號	J857-LH-STG02		

工程號	J-857	地盤	啓德6552
-----	-------	----	--------

序號	物料編號	數量	長度L	A	N	B	C	M	D	鐵巴編號
1	J857-LH-LB36	3	1213	94.5	x	8	94.5	158.5	256	J857-LH-TJ36
2	J857-LH-LB37	1	1248	112	x	8	112	176	256	J857-LH-TJ37
3	J857-LH-LB38	3	1098	101	x	7	101	165	256	J857-LH-TJ38
4	J857-LH-LB100	2	1158	131	x	7	131	195	256	J857-LH-TJ100
5	J857-LH-LB40	3	1355	101.5	x	9	101.5	165.5	256	J857-LH-TJ40

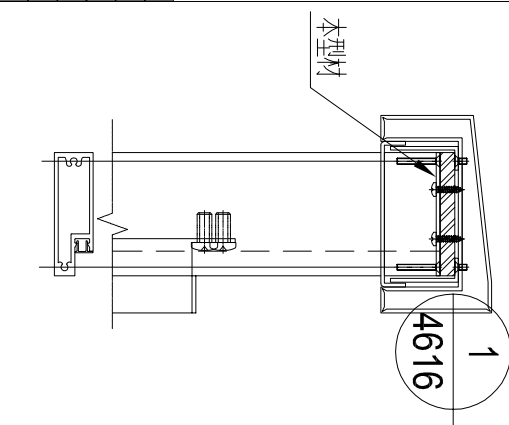


名稱	鋁巴加工圖	制圖	吳祿瑜	2022.11.21	修改	A		
材料	100x3mm鋁巴	復核			日期	2023.2.24		
顏色	MILL	批准			圖號	J857-LH-LB36		

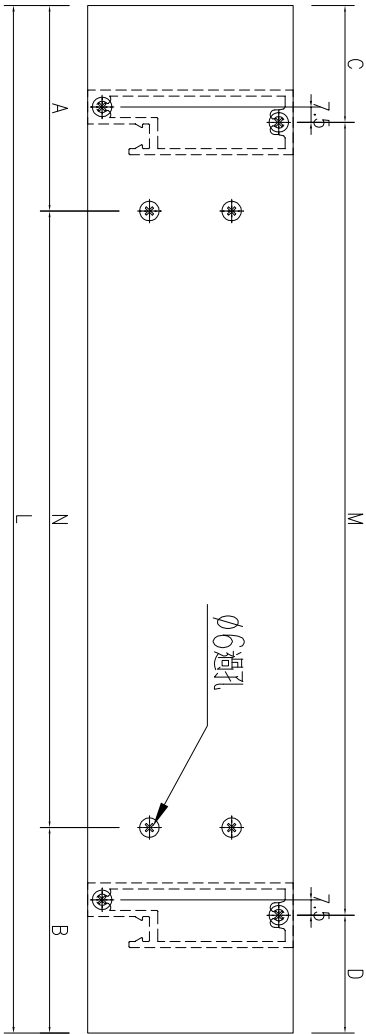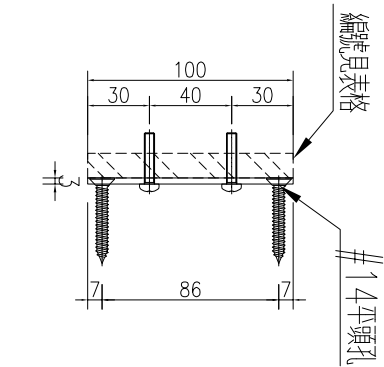


工程號	J-857	地盤	啓德6552
-----	-------	----	--------





序號	物料編號	數量	長度L	A	N	B	C	M	D	鐵巴編號
1	J857-LH-LB80	3	1195	85.5	x	8	85.5	149.5	256	J857-LH-TJ80
2	J857-LH-LB81	1	1230	103	x	8	103	167	256	J857-LH-TJ81
3	J857-LH-LB82	3	1080	92	x	7	92	156	256	J857-LH-TJ82
4	J857-LH-LB101	2	1140	122	x	7	122	186	256	J857-LH-TJ101
5	J857-LH-LB84	3	1337	92.5	x	9	92.5	156.5	256	J857-LH-TJ84

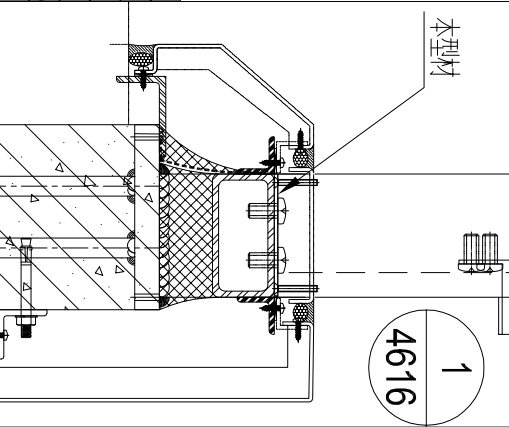

名稱	鋁巴加工圖	制圖	吳祿瑜	2022.11.21	修改	A		
材料	100x3mm鋁巴	復核			日期	2023.2.24		
顏色	MILL	批准			圖號	J857-LH-LB80		

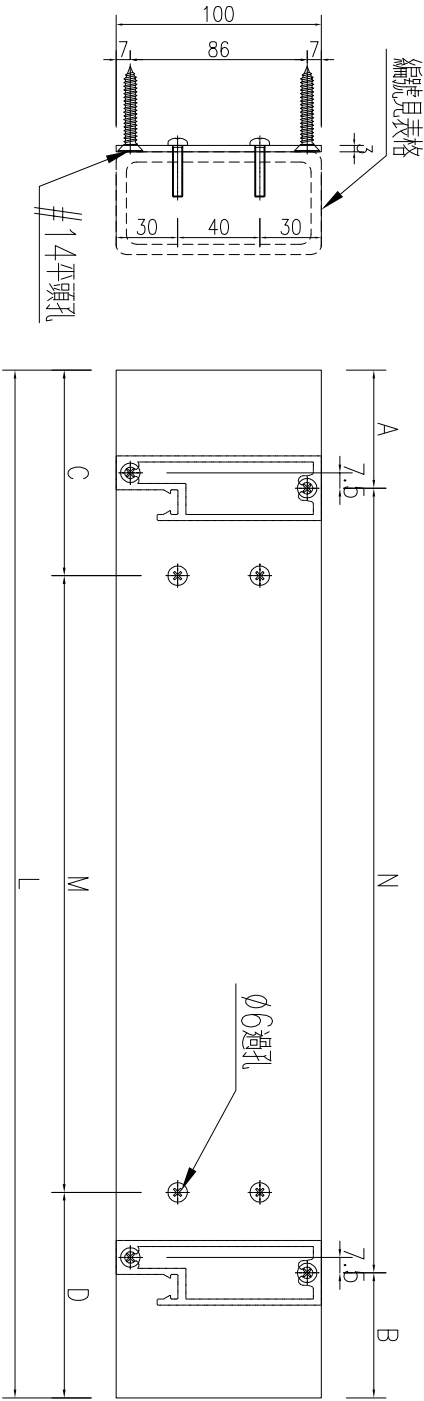





圖號		梳子寬度L		梳子高度H		總幅數量
J857-LH-SZ01		1213		965		3
序號	料號	名稱	出筍	長度	單幅數量	加工說明
1	B932	100x3mm鋁巴	直口	1213	1	加工圖號J857-LH-LB36
2	B932	100x3mm鋁巴	直口	1195	1	加工圖號J857-LH-LB80
3	X86361	裝飾條2	直口	959	9	加工圖號J857-LH-ST01
4	X86363	裝飾條3	直口	649	9	加工圖號J857-LH-ST02
5	X86362	裝飾條前拍蓋	直口	198	9	加工圖號J857-LH-STG01
6	X86362	裝飾條前拍蓋	直口	182	9	加工圖號J857-LH-STG02

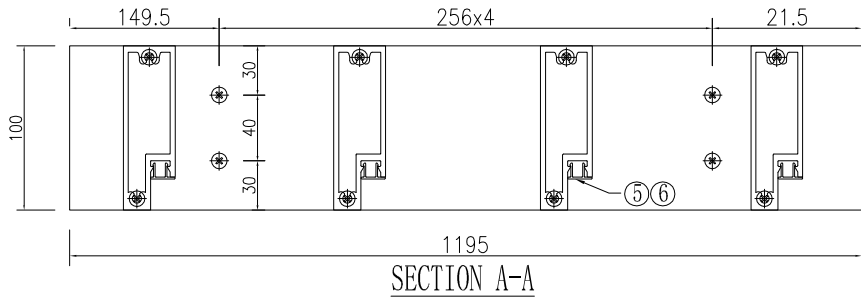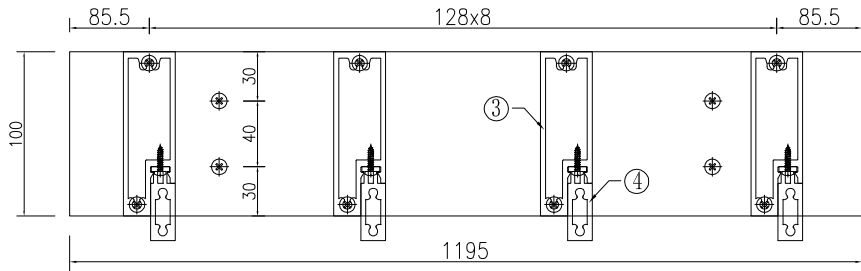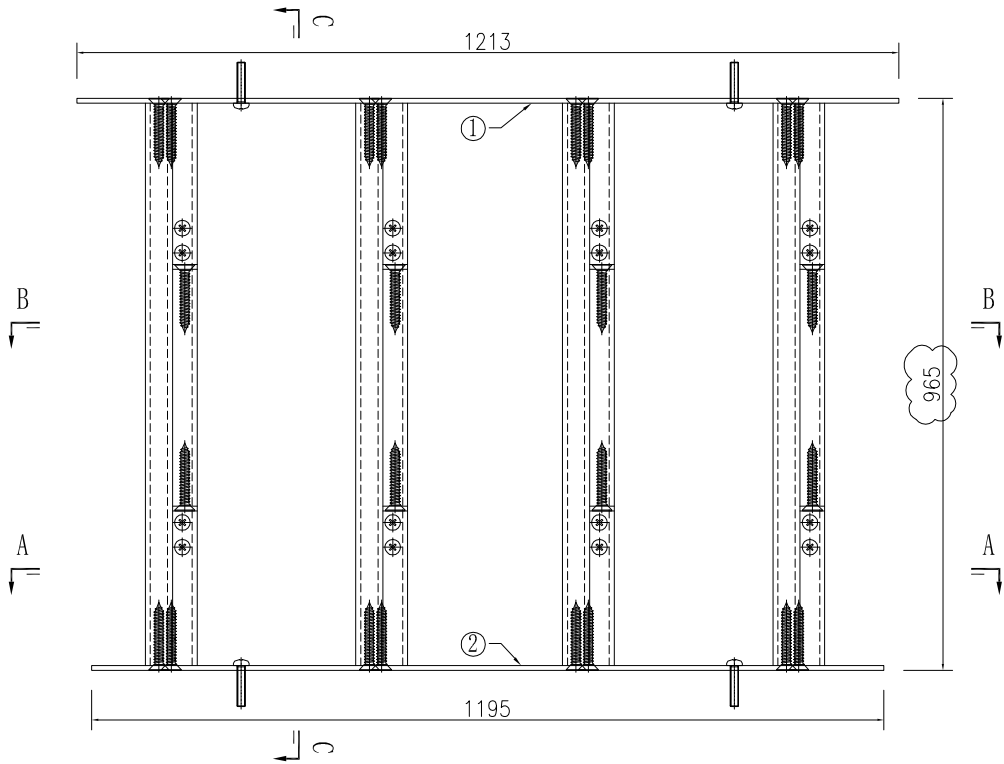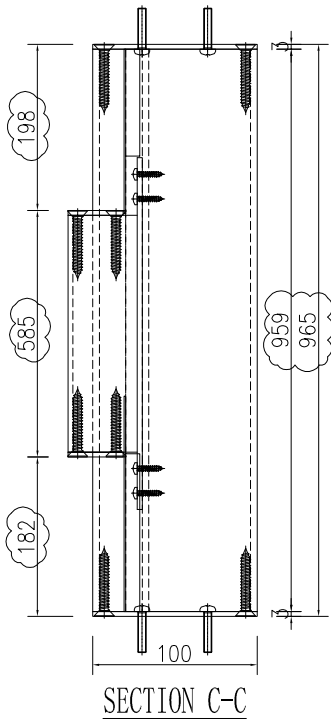

名稱	梳子攔河組裝圖	制圖	吳祿瑜	2022.11.21	修改	A		
材料	詳見加工圖	復核			日期	2023.2.24		
顏色	-	批准			圖號	J857-LH-SZ01		





工程號 J-857 地盤 啓德6552

圖號		梳子寬度L		梳子高度H		總幅數量
J857-LH-SZ02		1248		965		1
序號	料號	名稱	出筍	長度	單幅數量	加工說明
1	B932	100x3mm鋁巴	直口	1248	1	加工圖号J857-LH-LB37
2	B932	100x3mm鋁巴	直口	1230	1	加工圖号J857-LH-LB81
3	X86361	裝飾條2	直口	959	9	加工圖号J857-LH-ST01
4	X86363	裝飾條3	直口	649	9	加工圖号J857-LH-ST02
5	X86362	裝飾條前拍蓋	直口	198	9	加工圖号J857-LH-STG01
6	X86362	裝飾條前拍蓋	直口	182	9	加工圖号J857-LH-STG02

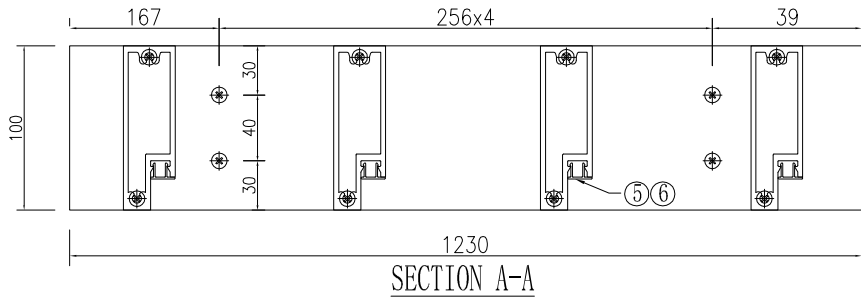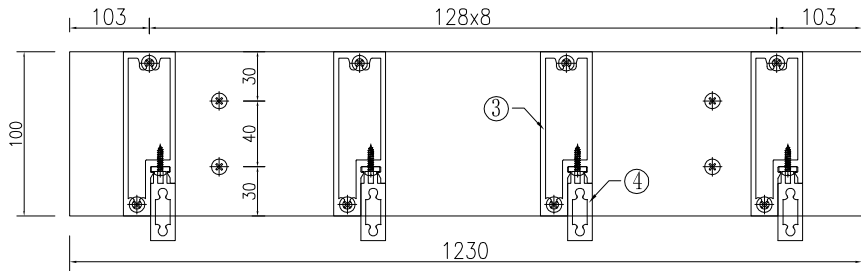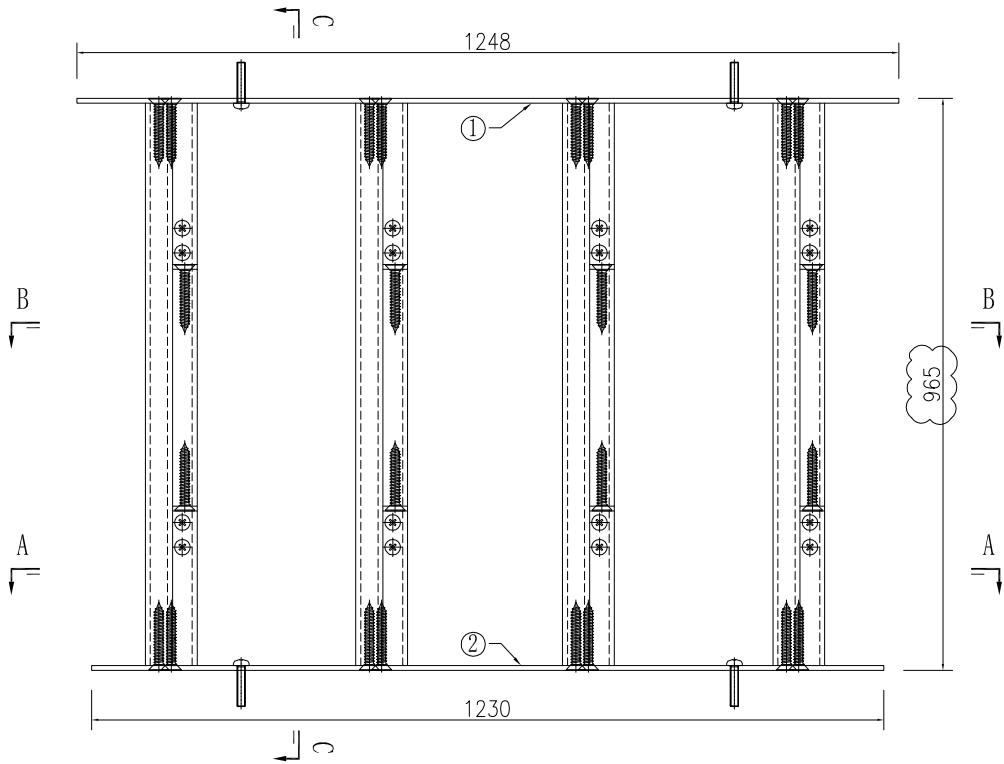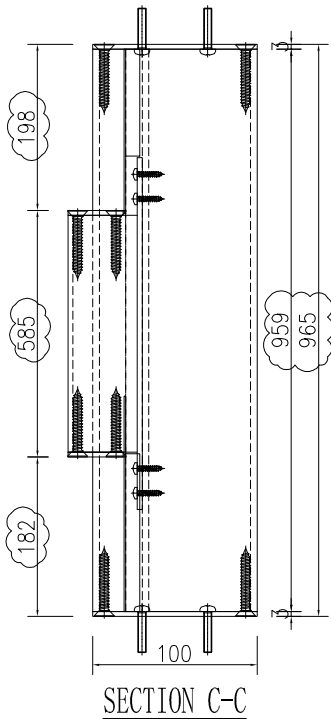





名稱	梳子攔河組裝圖	制圖	吳祿瑜	2022.11.21	修改	A		
材料	详见加工图	復核			日期	2023.2.24		
顏色	-	批准			圖號	J857-LH-SZ02		

圖號		梳子寬度L		梳子高度H		總幅數量
J857-LH-SZ03		1098		965		3
序號	料號	名稱	出筍	長度	單幅數量	加工說明
1	B932	100x3mm 鋁巴	直口	1098	1	加工圖號J857-LH-LB38
2	B932	100x3mm 鋁巴	直口	1080	1	加工圖號J857-LH-LB82
3	X86361	裝飾條2	直口	959	8	加工圖號J857-LH-ST01
4	X86363	裝飾條3	直口	649	8	加工圖號J857-LH-ST02
5	X86362	裝飾條前拍蓋	直口	198	8	加工圖號J857-LH-STG01
6	X86362	裝飾條前拍蓋	直口	182	8	加工圖號J857-LH-STG02

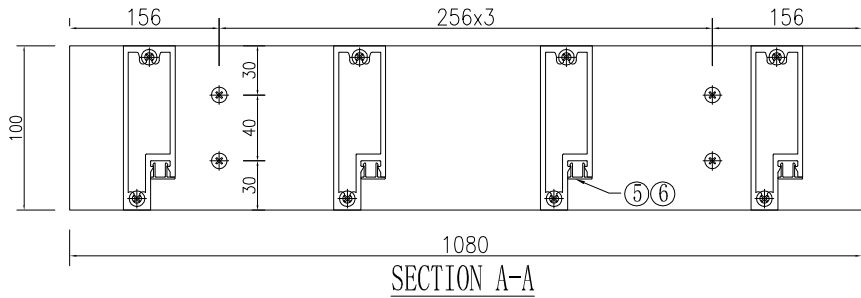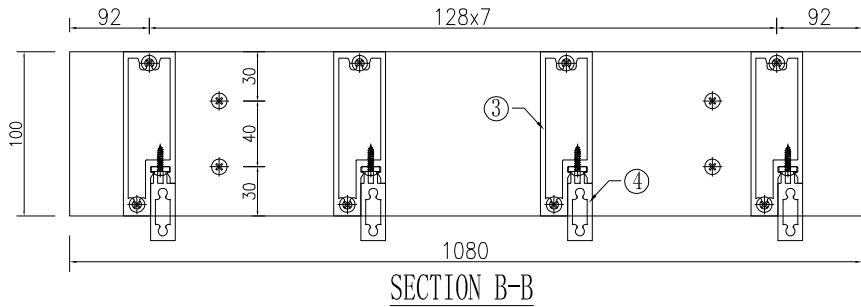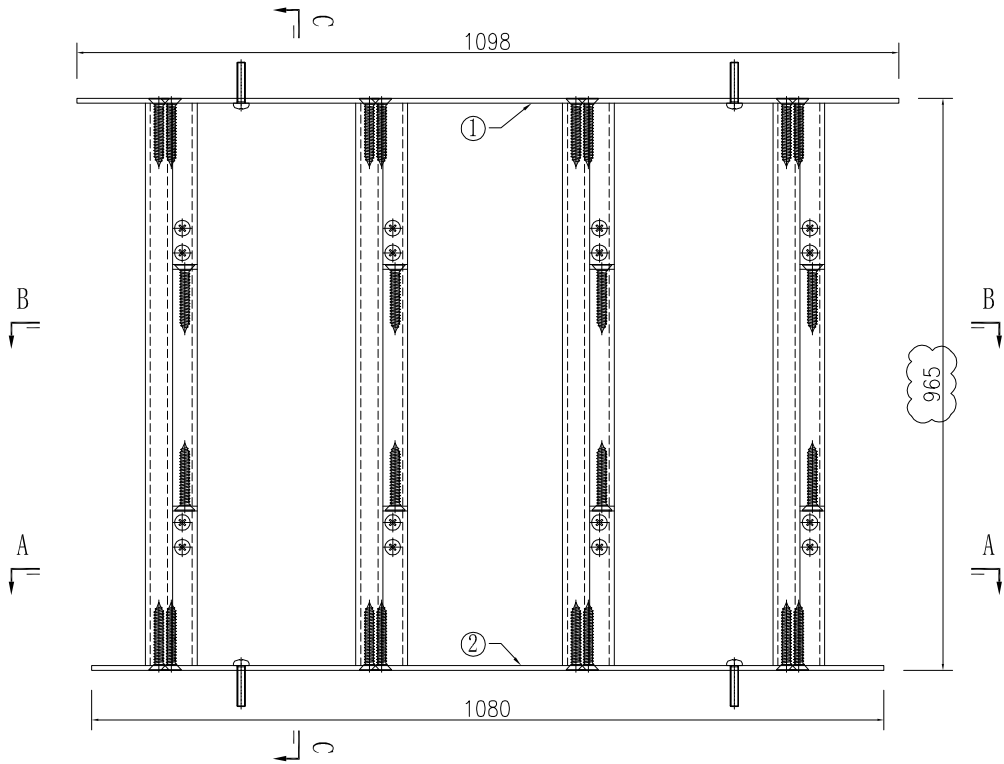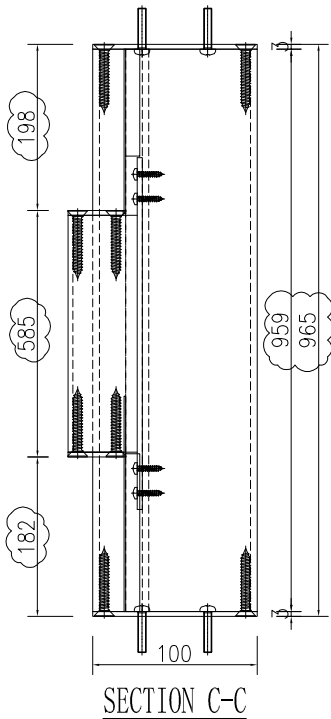

名稱	梳子攔河組裝圖	制圖	吳祿瑜	2022.11.21	修改	A	
材料	詳見加工圖	復核			日期	2023.2.24	
顏色	-	批准			圖號	J857-LH-SZ03	




圖號		梳子寬度L		梳子高度H		總幅數量
J857-LH-SZ04		1158		965		2
序號	料號	名稱	出筍	長度	單幅數量	加工說明
1	B932	100x3mm 鋁巴	直口	1158	1	加工圖號J857-LH-LB100
2	B932	100x3mm 鋁巴	直口	1140	1	加工圖號J857-LH-LB101
3	X86361	裝飾條2	直口	959	8	加工圖號J857-LH-ST01
4	X86363	裝飾條3	直口	649	8	加工圖號J857-LH-ST02
5	X86362	裝飾條前拍蓋	直口	198	8	加工圖號J857-LH-STG01
6	X86362	裝飾條前拍蓋	直口	182	8	加工圖號J857-LH-STG02

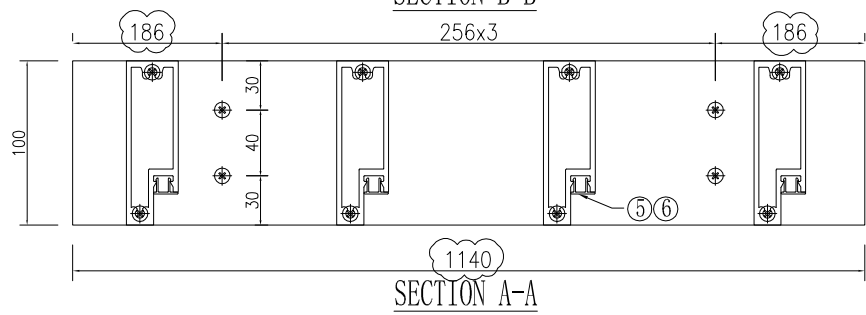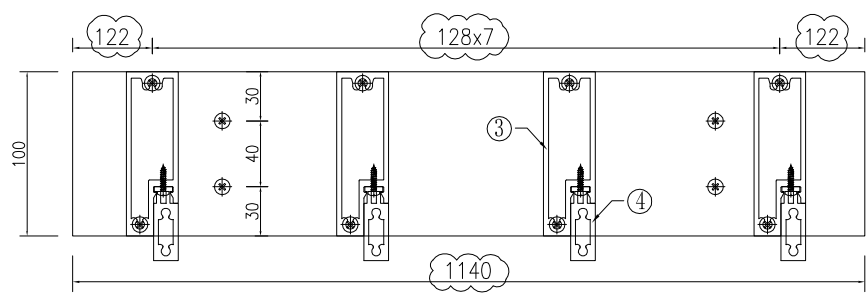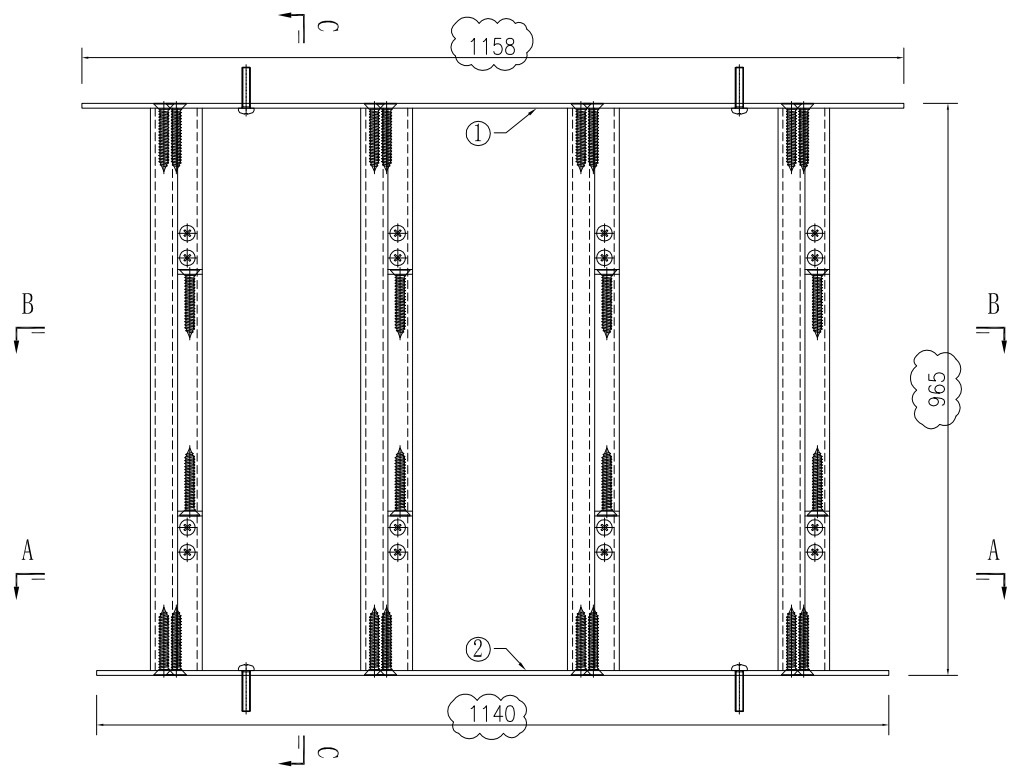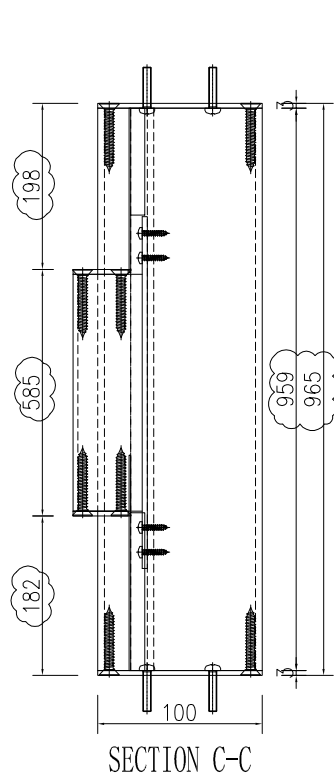


名稱	梳子欄河組裝圖	制圖	吳祿瑜	2022.11.21	修改	A		
材料	詳見加工圖	復核			日期	2023.2.24		
顏色	-	批准			圖號	J857-LH-SZ04		

工程號 J-857 地盤 啓德6552

圖號		梳子寬度L		梳子高度H		總幅數量
J857-LH-SZ05		1355		965		3
序號	料號	名稱	出筍	長度	單幅數量	加工說明
1	B932	100x3mm鋁巴	直口	1355	1	加工圖号J857-LH-LB40
2	B932	100x3mm鋁巴	直口	1337	1	加工圖号J857-LH-LB84
3	X86361	裝飾條2	直口	959	10	加工圖号J857-LH-ST01
4	X86363	裝飾條3	直口	649	10	加工圖号J857-LH-ST02
5	X86362	裝飾條前拍蓋	直口	198	10	加工圖号J857-LH-STG01
6	X86362	裝飾條前拍蓋	直口	182	10	加工圖号J857-LH-STG02

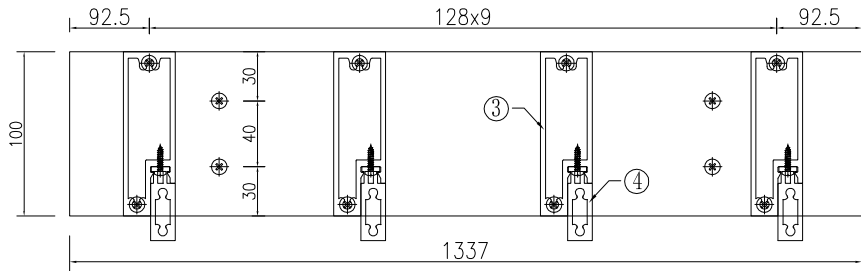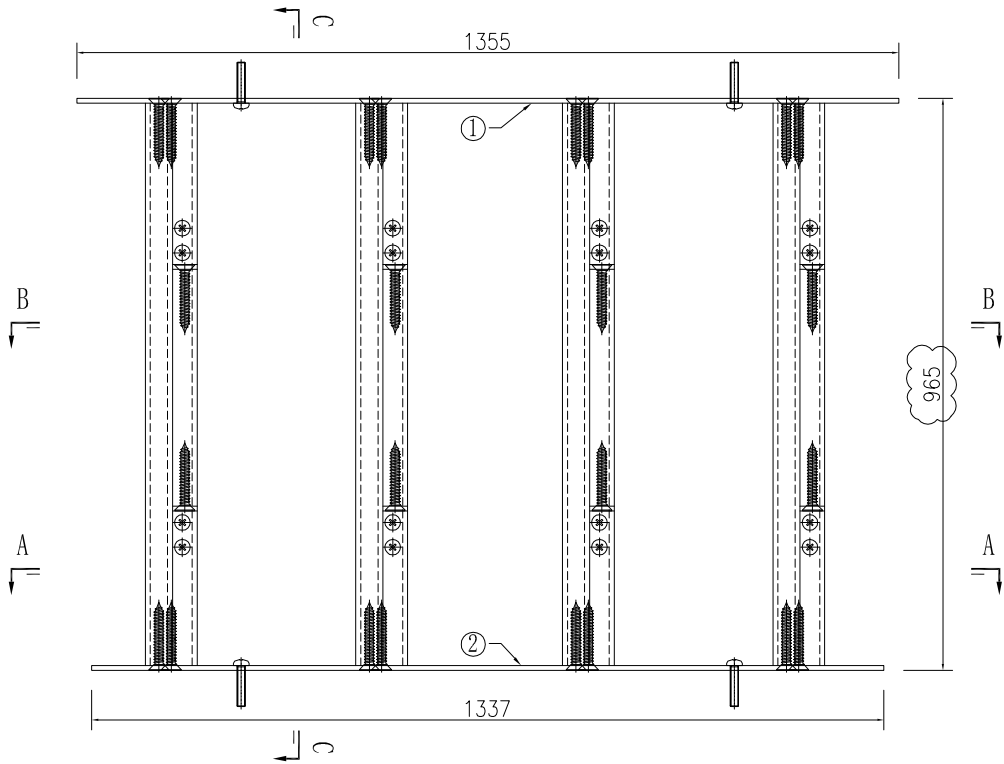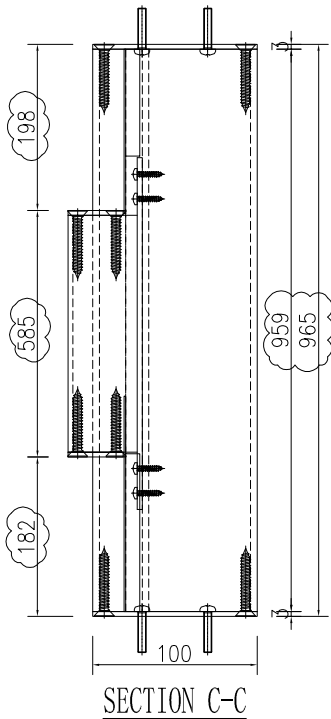

SECTION B-B

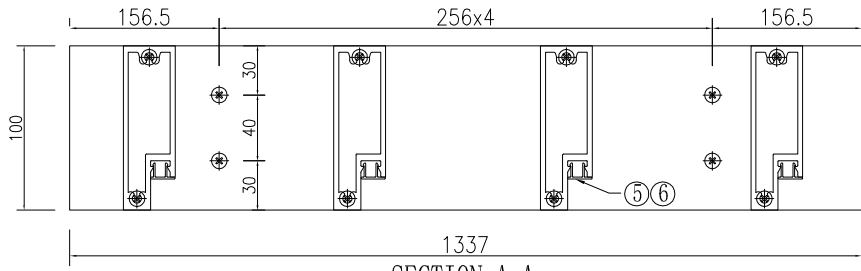

SECTION A-A

名稱	梳子欄河組裝圖	制圖	吳祿瑜	2022.11.21	修改	A		
材料	详见加工图	復核			日期	2023.2.24		
顏色	-	批准			圖號	J857-LH-SZ05		






美特鋁質 有限公司
MIDI Aluminium Fabricator Ltd.


產品編號	L (MM)	數量	A	N	M	B	N1	M1	備註
		22							

工程號	J-857	地盤	啓德6552
-----	-------	----	--------

注：此型材直位(边位)安装。

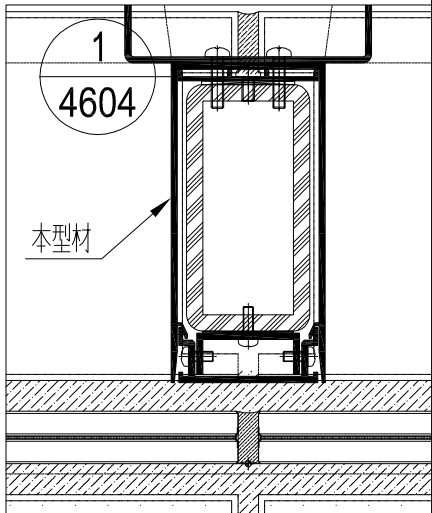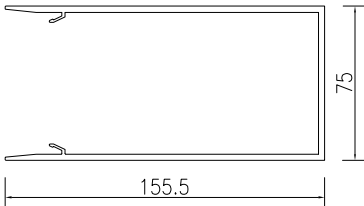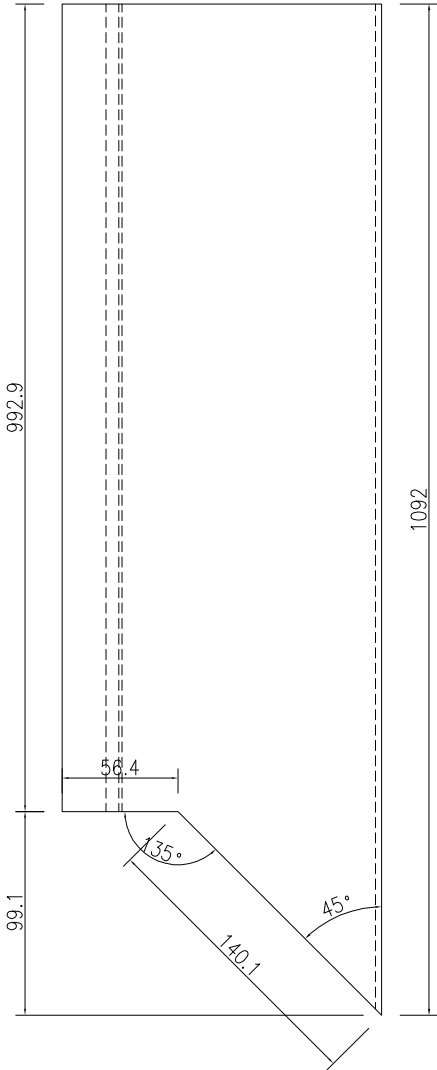

名稱	後蓋(企向)加工圖	制圖	吳祎瑜	2023.2.24	修改			
材料	X86357	復核			日期			
顏色	ECK3X10063S-XF1(深灰色)	批准			圖號	J857-LH-HG01A		



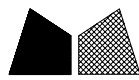


美特鋁質 有限公司
MIDI Aluminium Fabricator Ltd.

產品編號	L (MM)	數量	A	N	M	B	N1	M1	備註
		204							

工程號	J-857	地盤	啓德6552
-----	-------	----	--------

注：此型材直位(边位)/内转/外转安装。

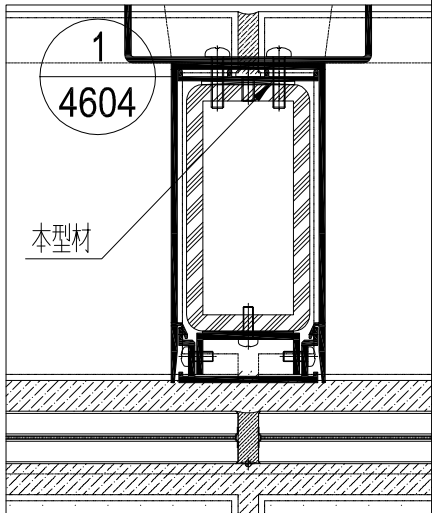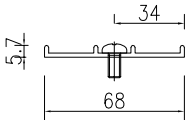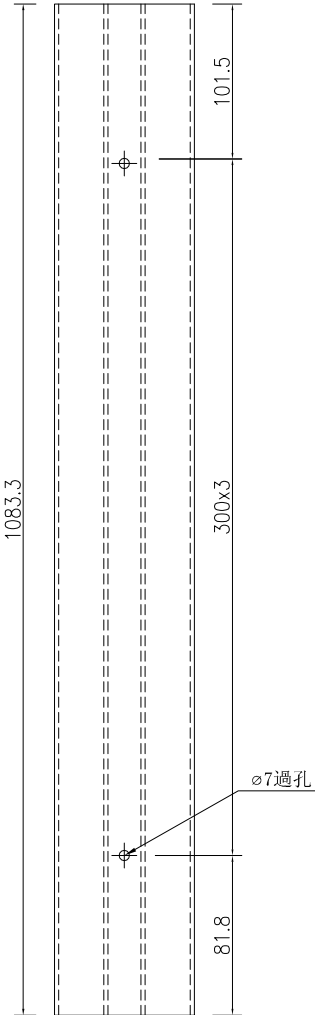

名稱	後蓋底托加工圖	制圖	吳祎瑜	2023.2.24	修改			
材料	X86359	復核			日期			
顏色	MILL	批准			圖號	J857-LH-HGD01A		





美特鋁質 有限公司
MIDI Aluminium Fabricator Ltd.

產品編號	L (MM)	數量	A	N	M	B	N1	M1	備註
		165							

工程號	J-857	地盤	啓德6552
-----	-------	----	--------

注：此型材直位(边位)安裝。

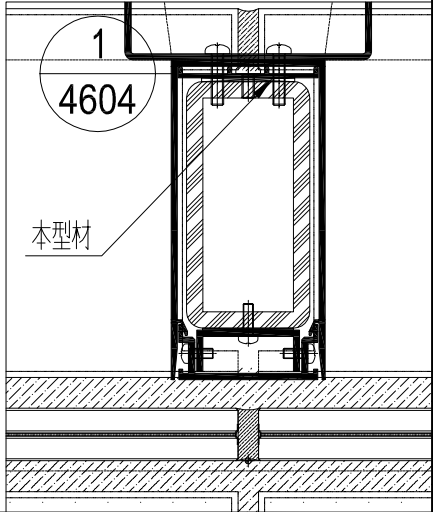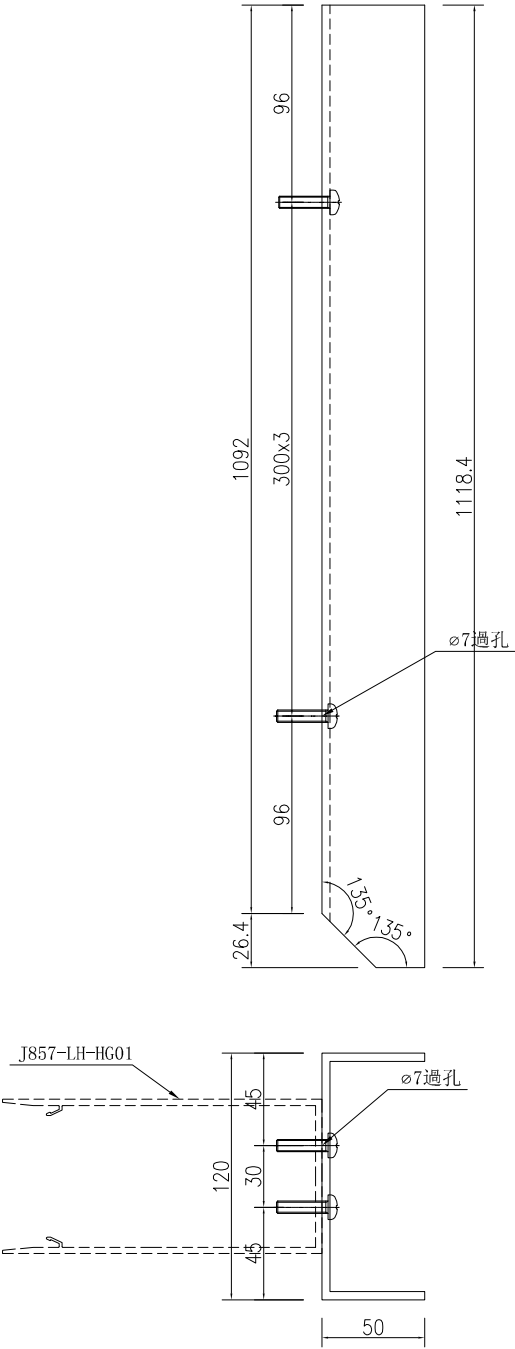

名稱	燈槽加工圖	制圖	吳祎瑜	2023.2.24	修改			
材料	120x50x4mm厚鋁槽	復核			日期			
顏色	ECK3X10063S-XF1(深灰色)	批准			圖號	J857-LH-QLC01		








美特鋁質 有限公司
MIDI Aluminium Fabricator Ltd.


產品編號	L (MM)	數量	A	N	M	B	N1	M1	備註
		1							

工程號	J-857	地盤	啓德6552
-----	-------	----	--------

注：此型材外转位128.5° 安装。

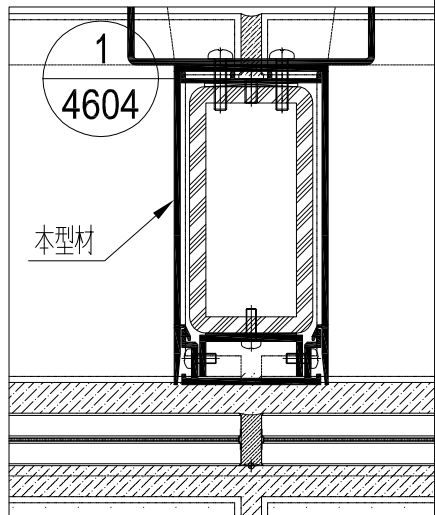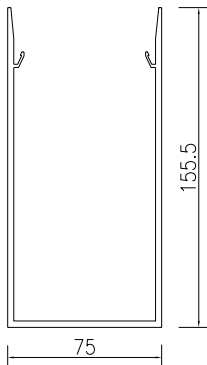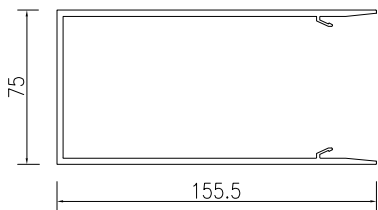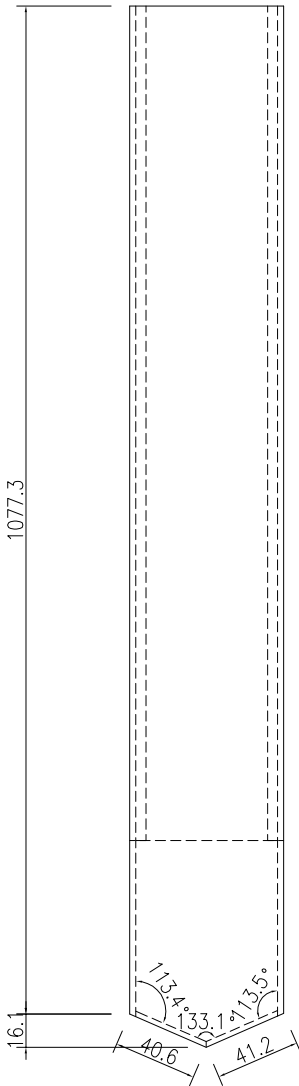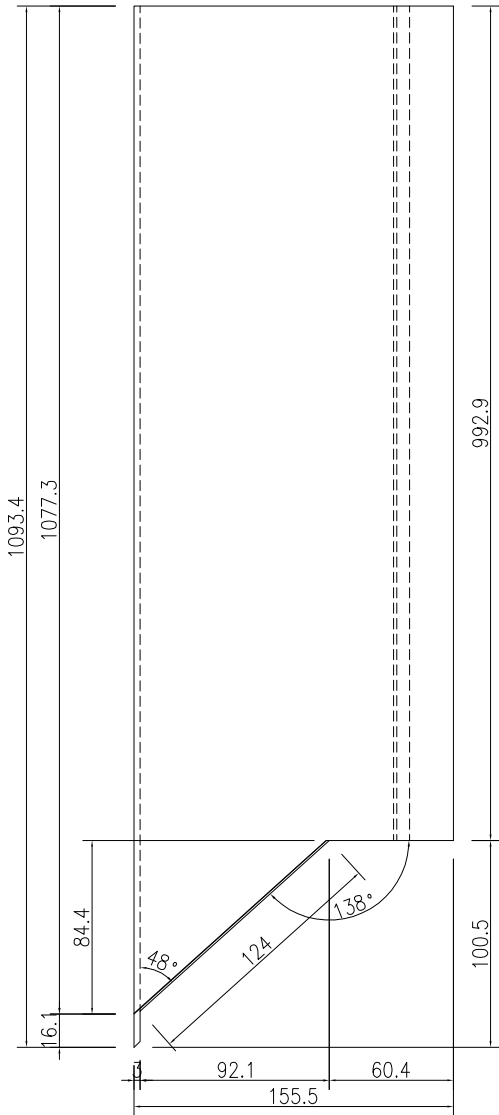

名稱	後蓋 (企向) 加工圖	制圖	吳祿瑜	2022.11.21	修改			
材料	X86357	復核			日期			
顏色	ECK3X10063S-XF1(深灰色)	批准			圖號	J857-LH-HG11		





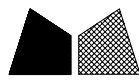


美特鋁質 有限公司
MIDI Aluminium Fabricator Ltd.

產品編號	L (MM)	數量	A	N	M	B	N1	M1	備註
		1							




工程號	J-857	地盤	啓德6552
-----	-------	----	--------

注：此型材外转位128.5° 安装。

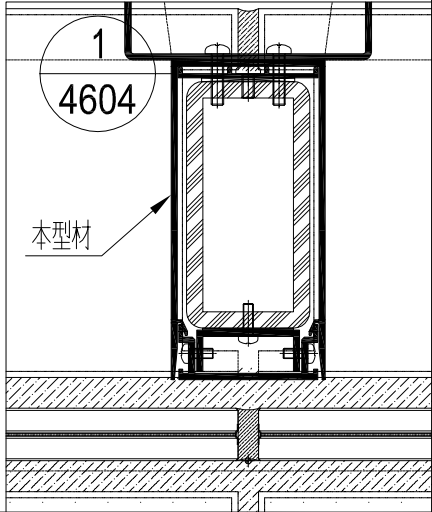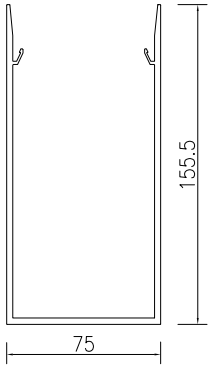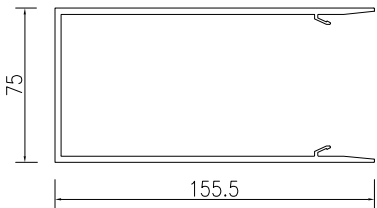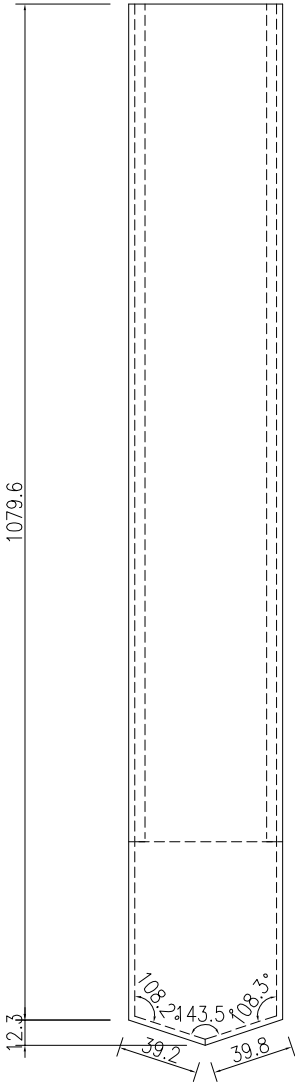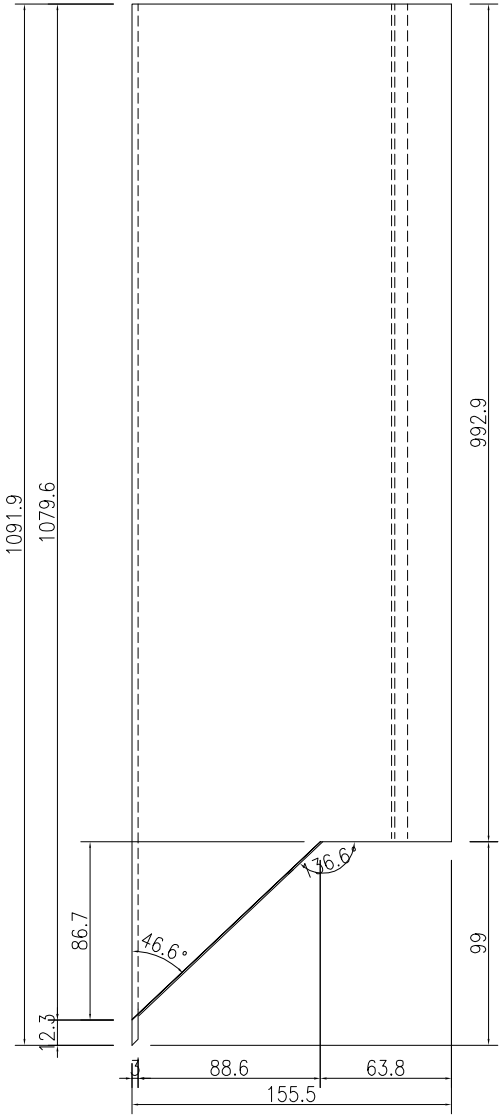

名稱	後蓋 (企向) 加工圖	制圖	吳祿瑜	2022.11.21	修改			
材料	X86357	復核			日期			
顏色	ECK3X10063S-XF1(深灰色)	批准			圖號	J857-LH-HG12		

產品編號	L (MM)	數量	A	N	M	B	N1	M1	備註
		10							

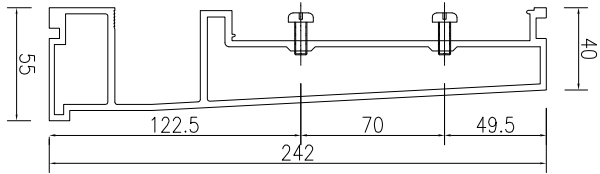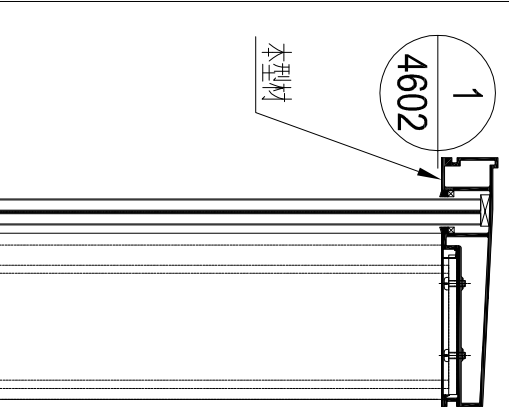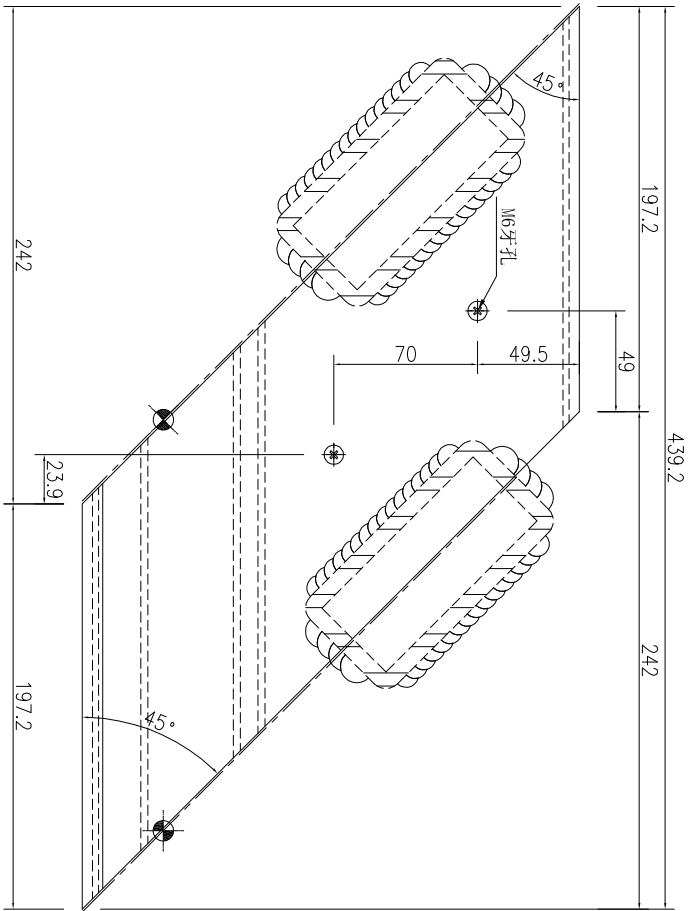

名稱	欄河頂橫加工圖	制圖	吳祿瑜	2023.2.24	修改			
材料	X86355	復核			日期			
顏色	ECK3X10063S-XF1(深灰色)	批准			圖號	J857-LH-DH230		

有限公司



MIDI Aluminium Fabricator Ltd.

工程號


J-857

地盤

啓德6552

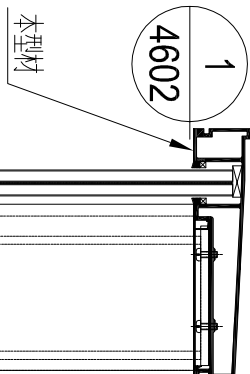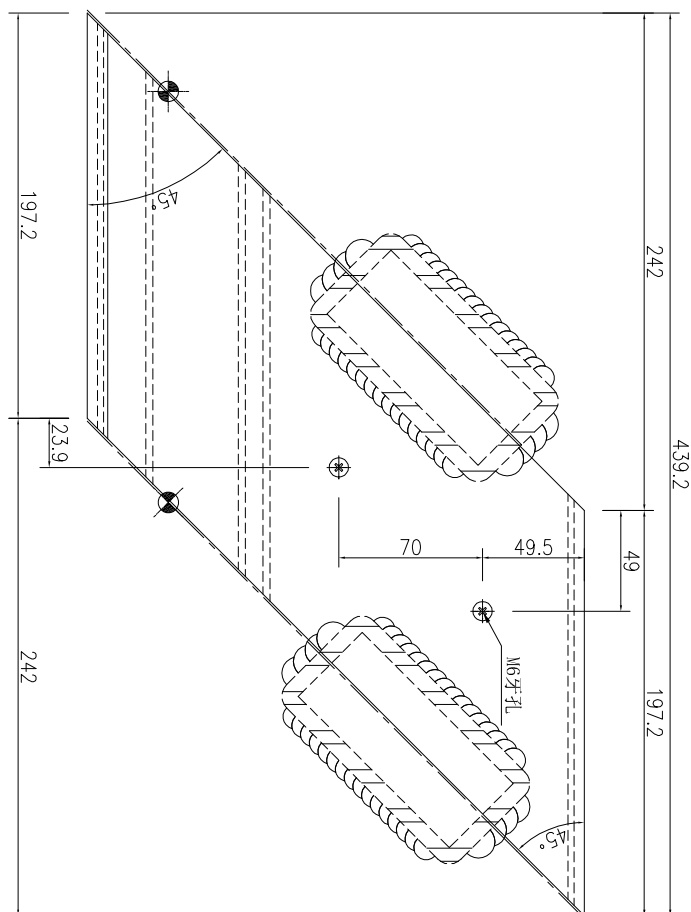

名稱	攔河頂橫加工圖	制圖	吳祿瑜	2023.2.24	修改			
材料	X86355	復核			日期			
顏色	ECK3X10063S-XF1(深灰色)	批准			圖號	J857-LH-DH231		

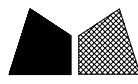




美特鋁質

有限公司

MIDI Aluminium Fabricator Ltd.

工程號	J-857	地盤	啓德6552
-----	-------	----	--------

產品編號	L (MM)	數量	A	N	M	B	N1	M1	備註
		1							

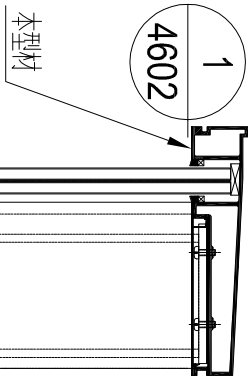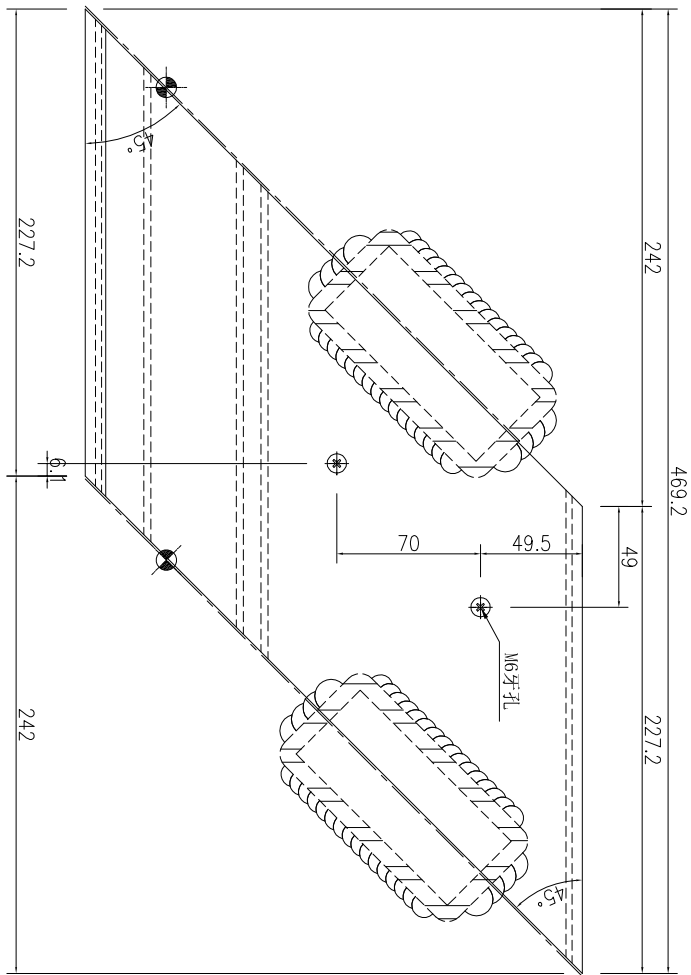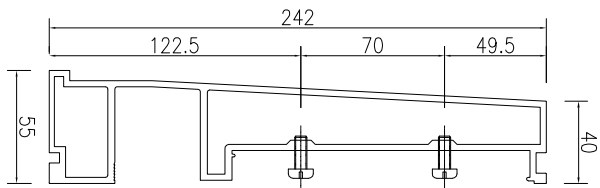

名稱	欄河頂橫加工圖	制圖	吳祎瑜	2023.2.24	修改			
材料	X86355	復核			日期			
顏色	ECK3X10063S—XF1(深灰色)	批准			圖號	J857—LH—DH232		






美特鋁質

有限公司


MIDI Aluminium Fabricator Ltd.

工程號	J-857	地盤	啓德6552
-----	-------	----	--------

產品編號	L (MM)	數量	A	N	M	B	N1	M1	備註
		1							

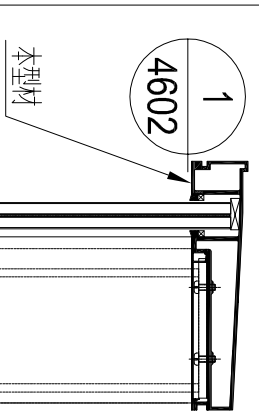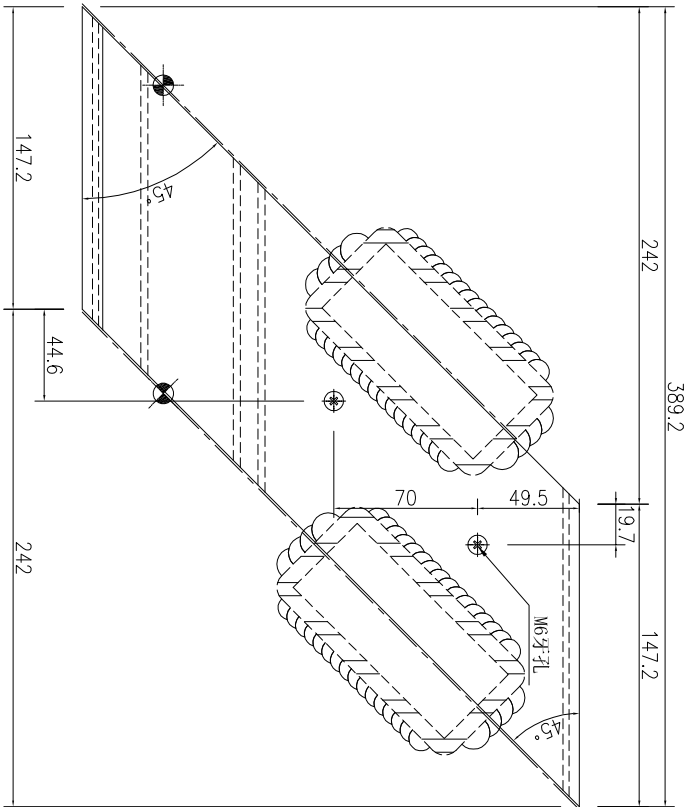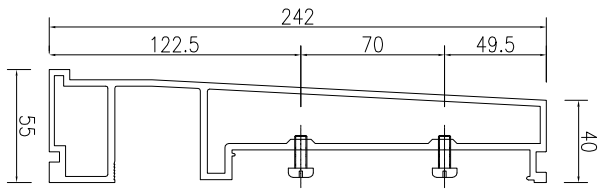

名稱	欄河頂橫加工圖	制圖	吳祎瑜	2023.2.24	修改			
材料	X86355	復核			日期			
顏色	ECK3X10063S-XF1(深灰色)	批准			圖號	J857-LH-DH235		

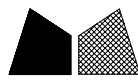




美特鋁質

有限公司


MIDI Aluminium Fabricator Ltd.

產品編號	L (MM)	數量	A	N	M	B	N1	M1	備註
		1							

工程號	J-857	地盤	啓德6552
-----	-------	----	--------

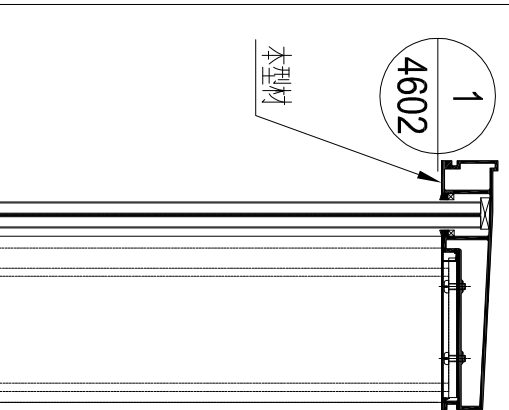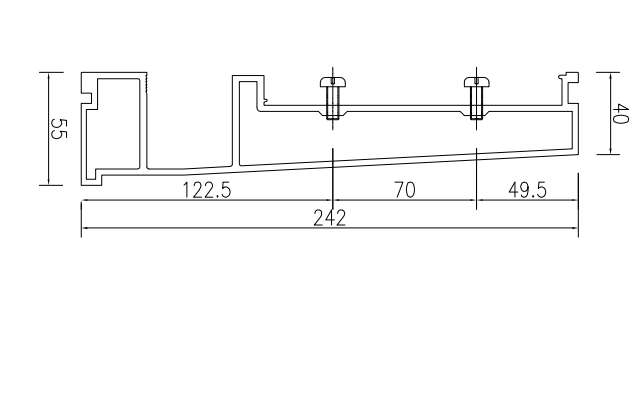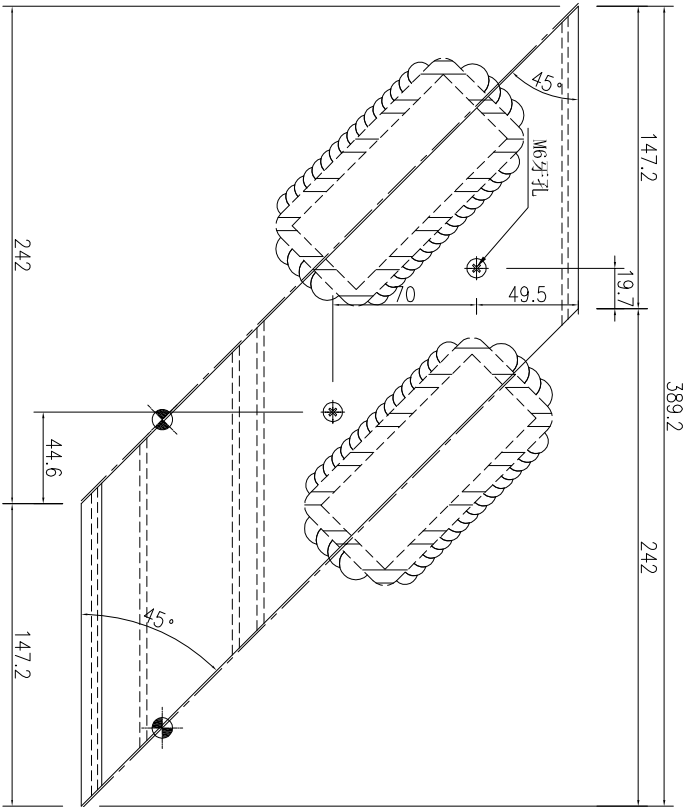

名稱	欄河頂橫加工圖	制圖	吳祿瑜	2023.2.24	修改			
材料	X86355	復核			日期			
顏色	ECK3X10063S-XF1(深灰色)	批准			圖號	J857-LH-DH236		

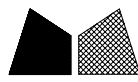



美特鋁質

有限公司

MIDI Aluminium Fabricator Ltd.

產品編號	L (MM)	數量	A	N	M	B	N1	M1	備註
		10							

工程號	J-857	地盤	啓德6552
-----	-------	----	--------

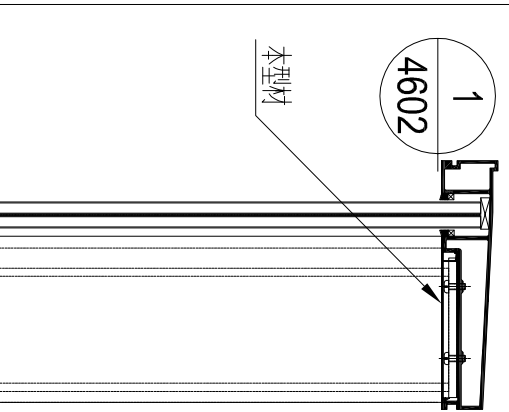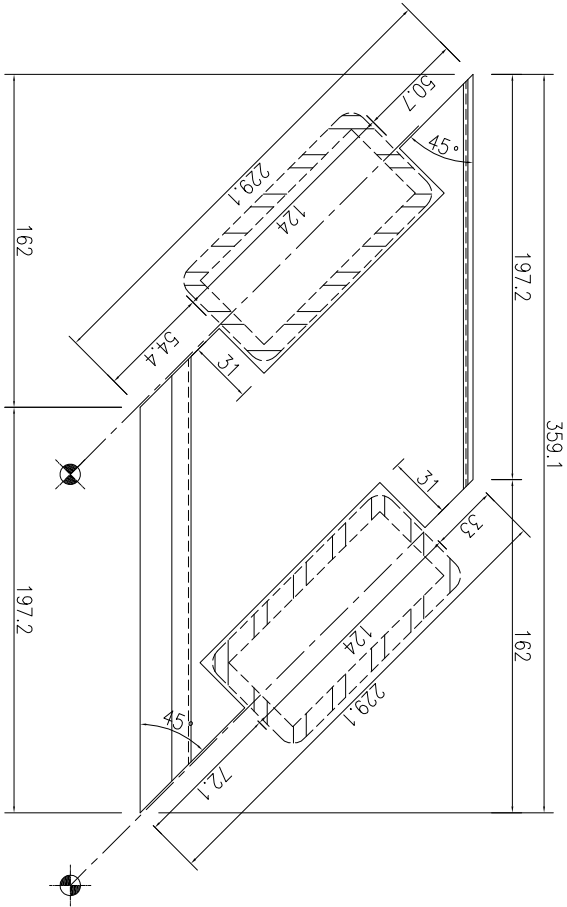

名稱	欄河頂橫外蓋加工圖	制圖	吳祎瑜	2023.2.24	修改			
材料	X86360	復核			日期			
顏色	ECK3X10063S-XF1(深灰色)	批准			圖號	J857-LH-DHG230		

有限公司




MIDI Aluminium Fabricator Ltd.

工程號

J-857

地盤

啓德6552

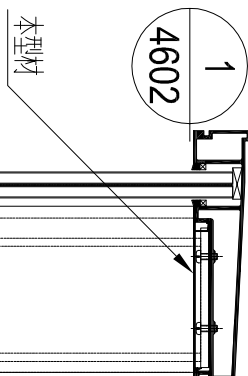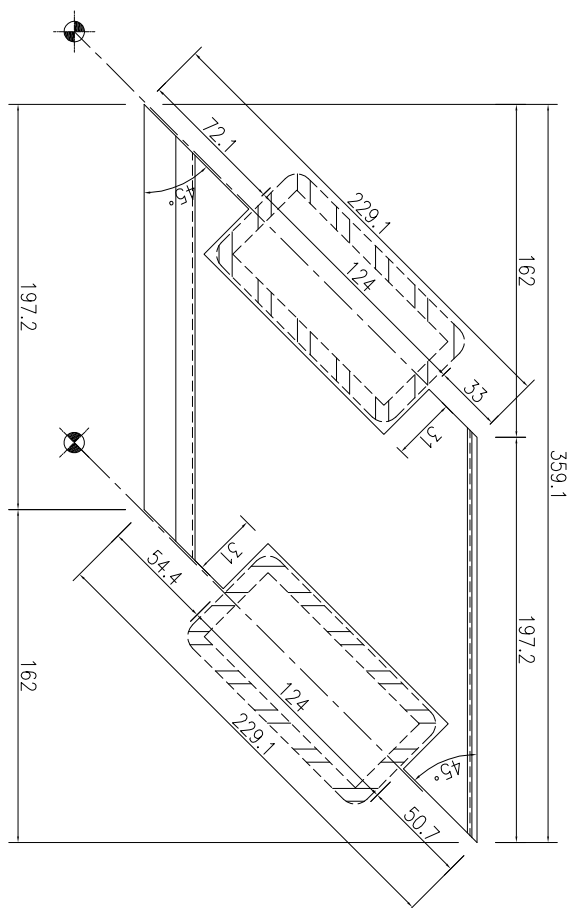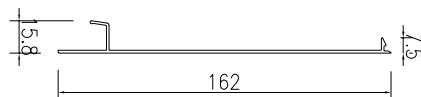

名稱	攔河頂橫外蓋加工圖	制圖	吳祎瑜	2023.2.24	修改			
材料	X86360	復核			日期			
顏色	ECK3X10063S-XF1(深灰色)	批准			圖號	J857-LH-DHG231		

MIDI Aluminium Fabricator Ltd.




有限公司

工程號

J-857

地盤

啓德6552

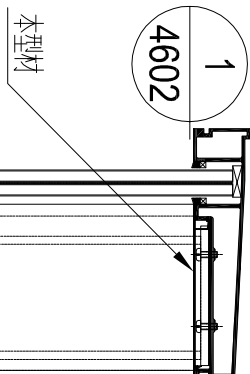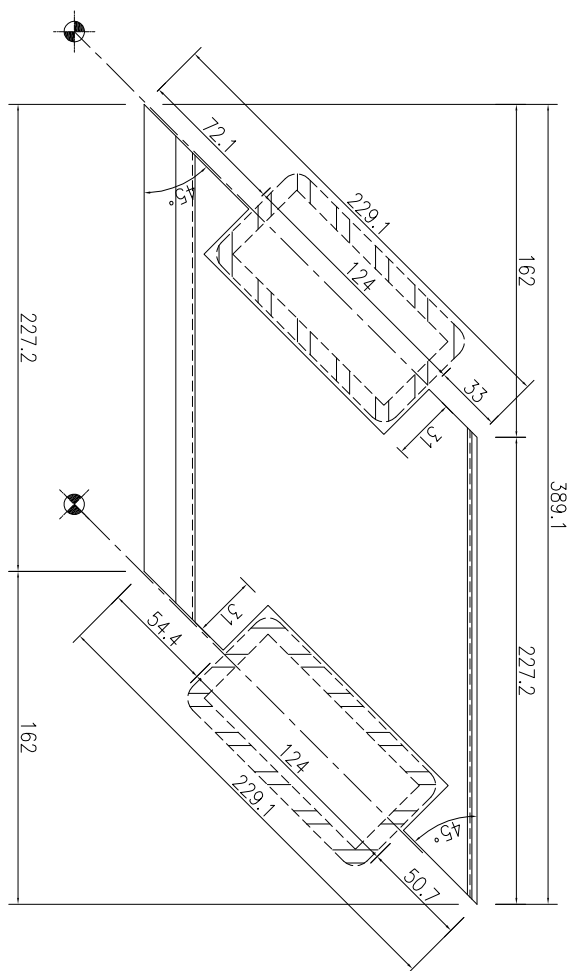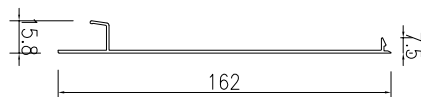

名稱	攔河頂橫外蓋加工圖	制圖	吳祎瑜	2023.2.24	修改			
材料	X86360	復核			日期			
顏色	ECK3X10063S—XF1(深灰色)	批准			圖號	J857—LH—DHG232		

有限公司




MIDI Aluminium Fabricator Ltd.

工程號


J-857

地盤

啓德6552

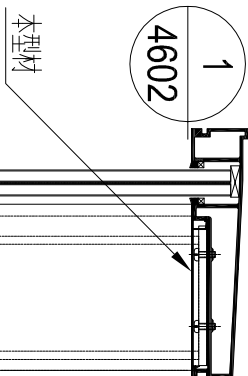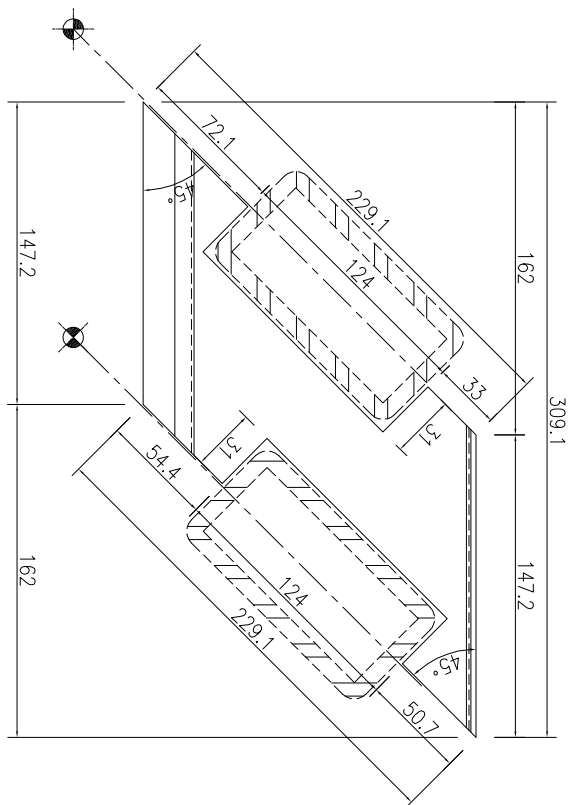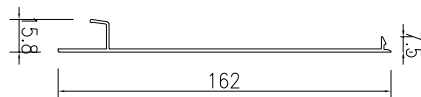

名稱	攔河頂橫外蓋加工圖	制圖	吳祎瑜	2023.2.24	修改			
材料	X86360	復核			日期			
顏色	ECK3X10063S-XF1(深灰色)	批准			圖號	J857-LH-DHG235		

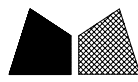




美特鋁質

有限公司


MIDI Aluminium Fabricator Ltd.

產品編號	L (MM)	數量	A	N	M	B	N1	M1	備註
		1							

工程號	J-857	地盤	啓德6552
-----	-------	----	--------

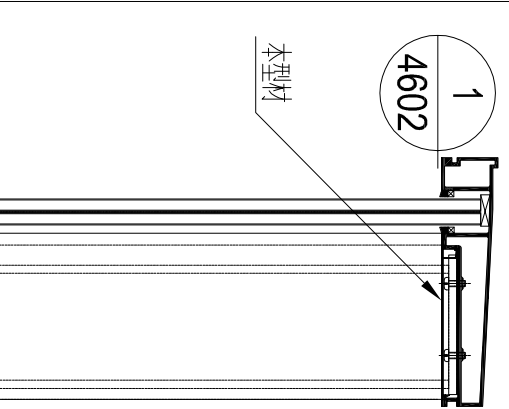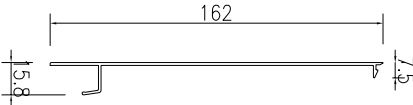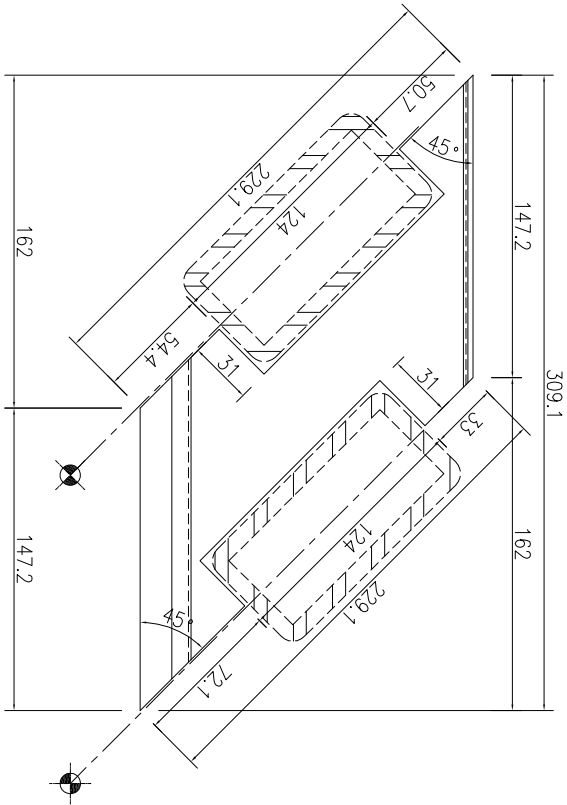

名稱	欄河頂橫外蓋加工圖	制圖	吳祎瑜	2023.2.24	修改			
材料	X86360	復核			日期			
顏色	ECK3X10063S—XF1(深灰色)	批准			圖號	J857—LH—DHG236		

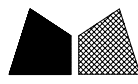




美特鋁質

有限公司

MIDI Aluminium Fabricator Ltd.

產品編號	L (MM)	數量	A	N	M	B	N1	M1	備註
		14							

工程號	J-857	地盤	啓德6552
-----	-------	----	--------

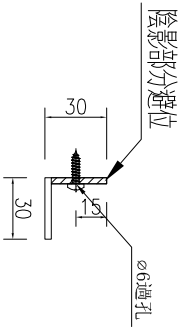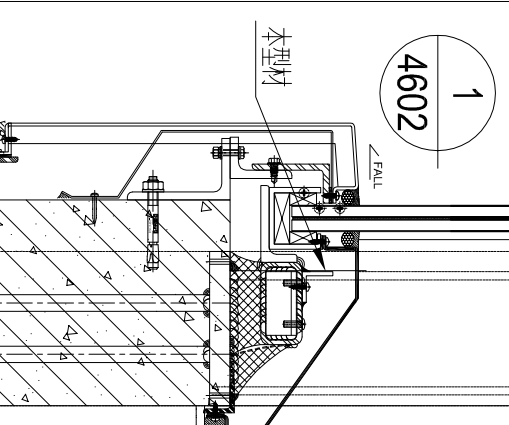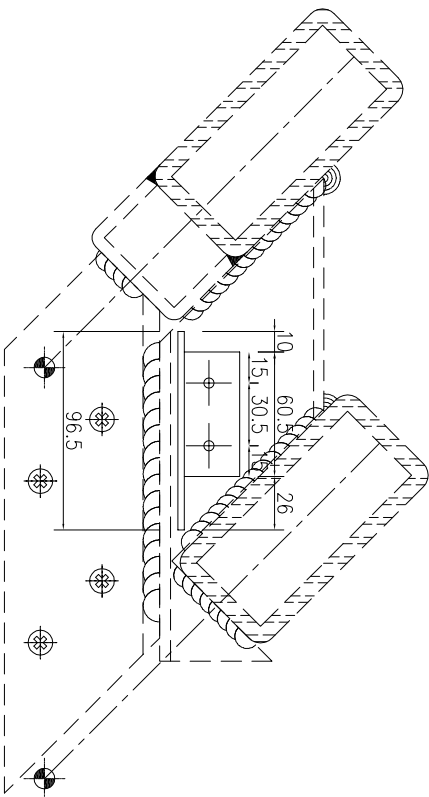

名稱	鋁角加工圖	制圖	吳祿瑜	2023.2.24	修改			
材料	30x30x3mm鋁角	復核			日期			
顏色	MILL	批准			圖號	J857-LH-LV230		

有限公司




MIDI Aluminium Fabricator Ltd.

工程號


J-857

地盤

啓德6552

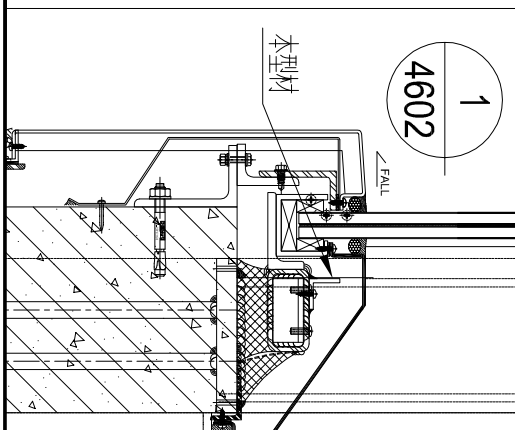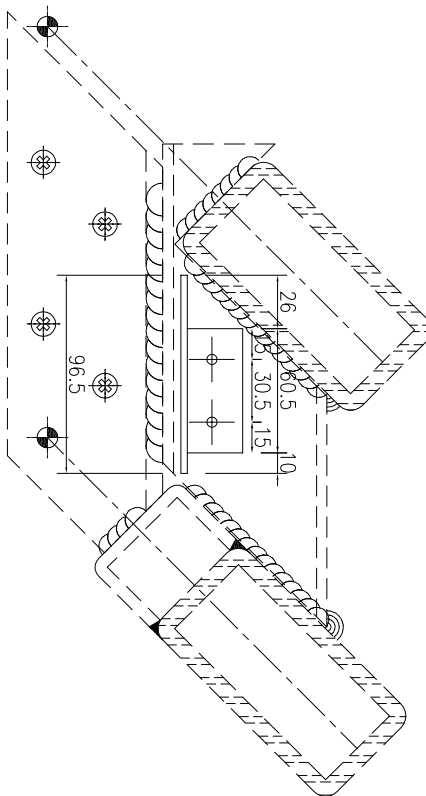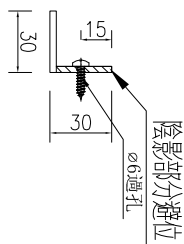

名稱	鋁角加工圖	制圖	吳祎瑜	2023.2.24	修改			
材料	30x30x3mm 鋁角	復核			日期			
顏色	MILL	批准			圖號	J857-LH-LV231		

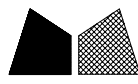




美特鋁質

有限公司


MIDI Aluminium Fabricator Ltd.

產品編號	L (MM)	數量	A	N	M	B	N1	M1	備註
		1							

工程號	J-857	地盤	啓德6552
-----	-------	----	--------

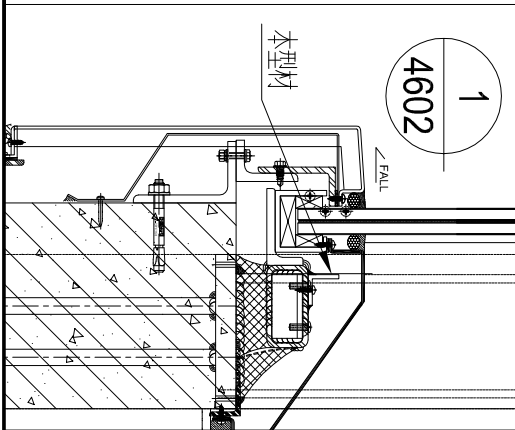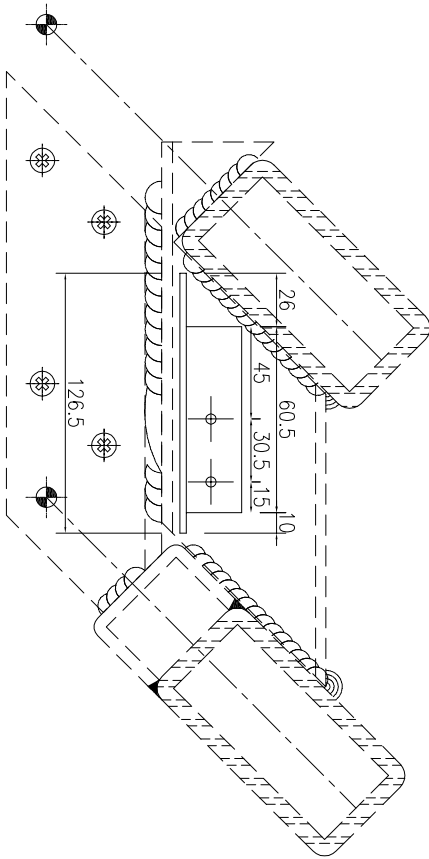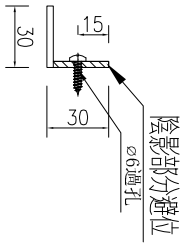

名稱	鋁角加工圖	制圖	吳祿瑜	2023.2.24	修改			
材料	30x30x3mm鋁角	復核			日期			
顏色	MILL	批准			圖號	J857-LH-LV232		

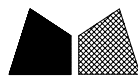




美特鋁質

有限公司


MIDI Aluminium Fabricator Ltd.

產品編號	L (MM)	數量	A	N	M	B	N1	M1	備註
		1							

工程號	J-857	地盤	啓德6552
-----	-------	----	--------

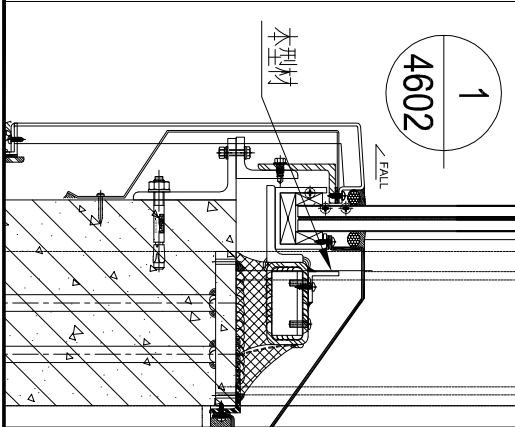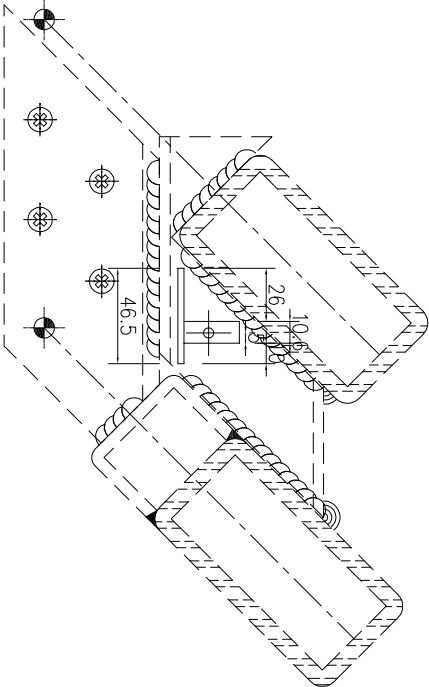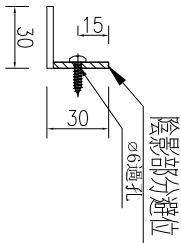

名稱	鋁角加工圖	制圖	吳祿瑜	2023.2.24	修改			
材料	30x30x3mm鋁角	復核			日期			
顏色	MILL	批准			圖號	J857-LH-LV235		

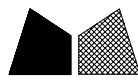




美特鋁質

有限公司

MIDI Aluminium Fabricator Ltd.




產品編號	L (MM)	數量	A	N	M	B	N1	M1	備註
		1							

工程號	J-857	地盤	啓德6552
-----	-------	----	--------

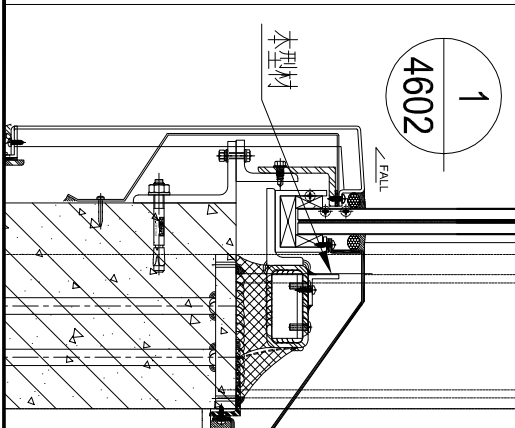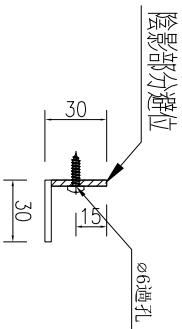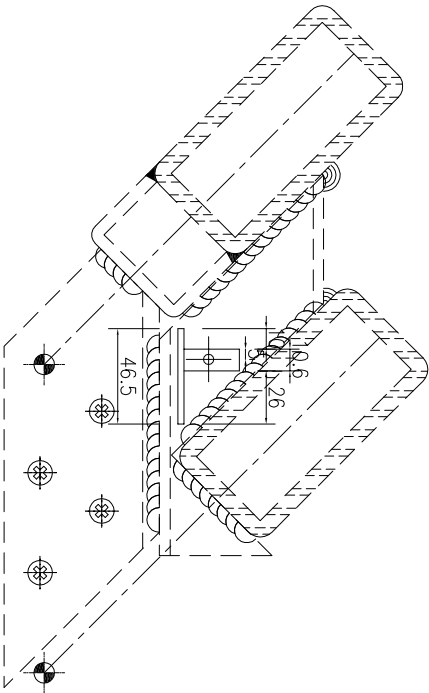


名稱	鋁角加工圖	制圖	吳祿瑜	2023.2.24	修改			
材料	30x30x3mm鋁角	復核			日期			
顏色	MILL	批准			圖號	J857-LH-LV236		

J857-LH-LC230

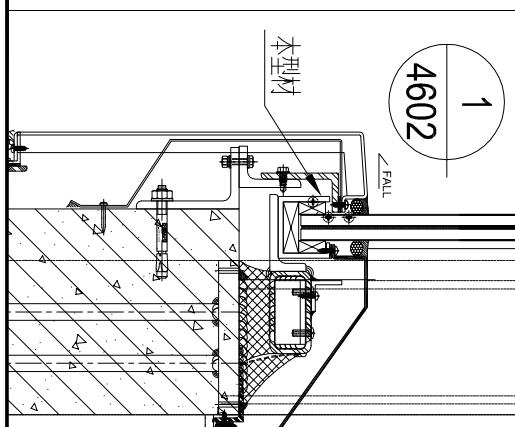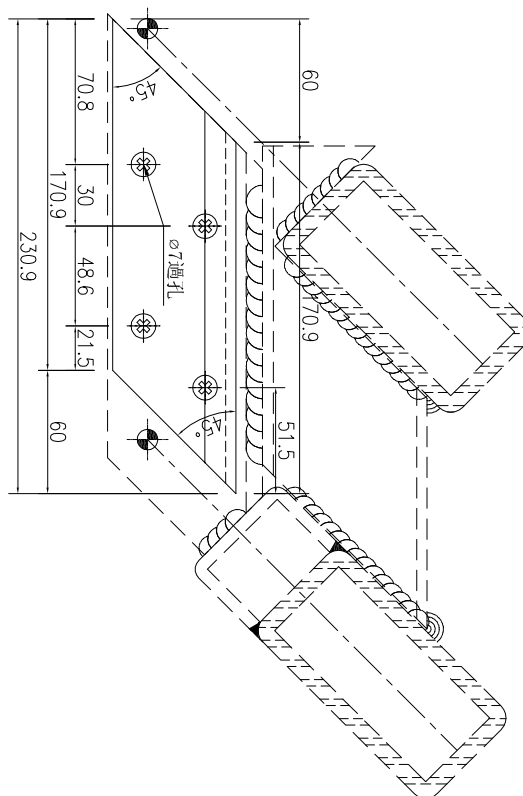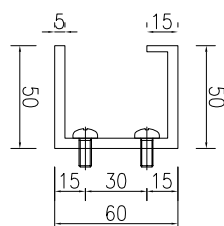

名稱	攔河底托加工圖	制圖	吳祎瑜	2023.2.24	修改			
材料	X86356	復核			日期			
顏色	MILL	批准			圖號	J857-LH-LC231		

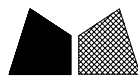




美特鋁質

有限公司


MIDI Aluminium Fabricator Ltd.

產品編號	L (MM)	數量	A	N	M	B	N1	M1	備註
		1							

工程號	J-857	地盤	啓德6552
-----	-------	----	--------

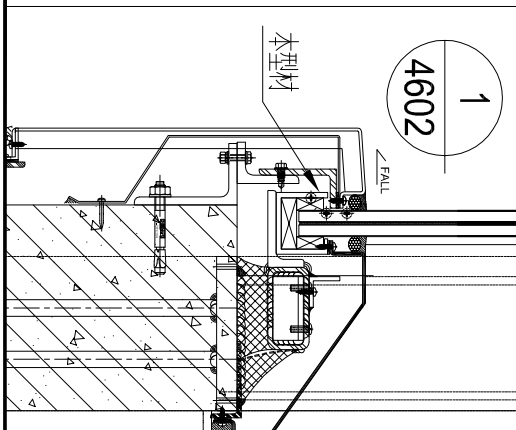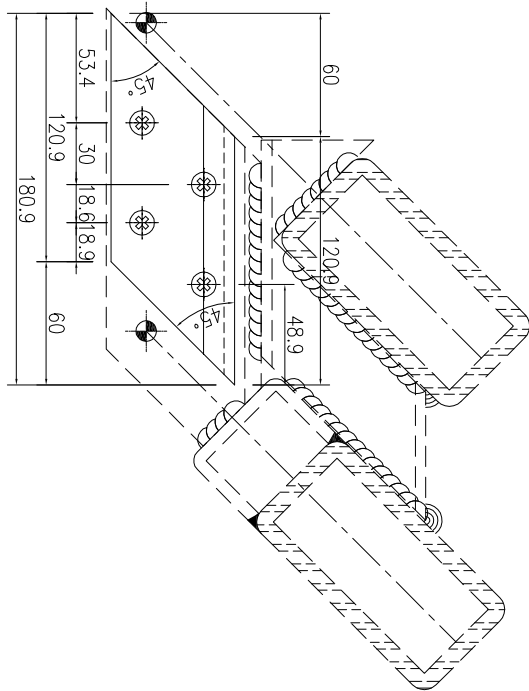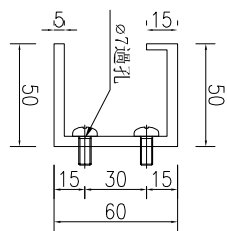

名稱	欄河底托加工圖	制圖	吳祎瑜	2023.2.24	修改			
材料	X86356	復核			日期			
顏色	MILL	批准			圖號	J857-LH-LC235		

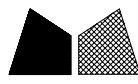




美特鋁質

有限公司

MIDI Aluminium Fabricator Ltd.

產品編號	L (MM)	數量	A	N	M	B	N1	M1	備註
		1							

工程號	J-857	地盤	啓德6552
-----	-------	----	--------

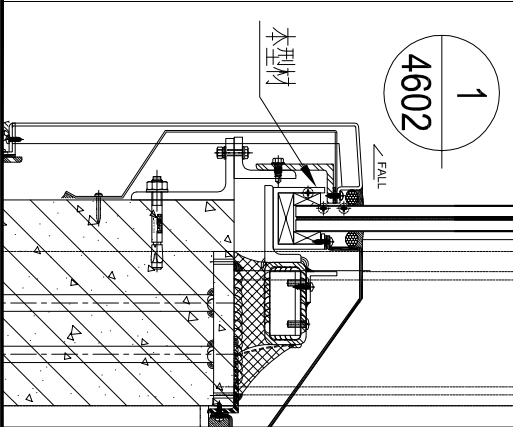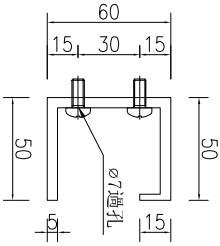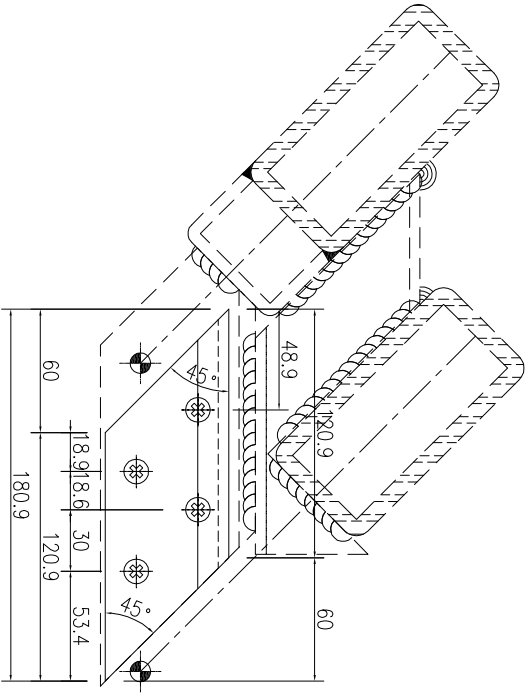

名稱	欄河底托加工圖	制圖	吳祿瑜	2023.2.24	修改			
材料	X86356	復核			日期			
顏色	MILL	批准			圖號	J857-LH-LC236		




工程號

J857

地盤

啓德6552

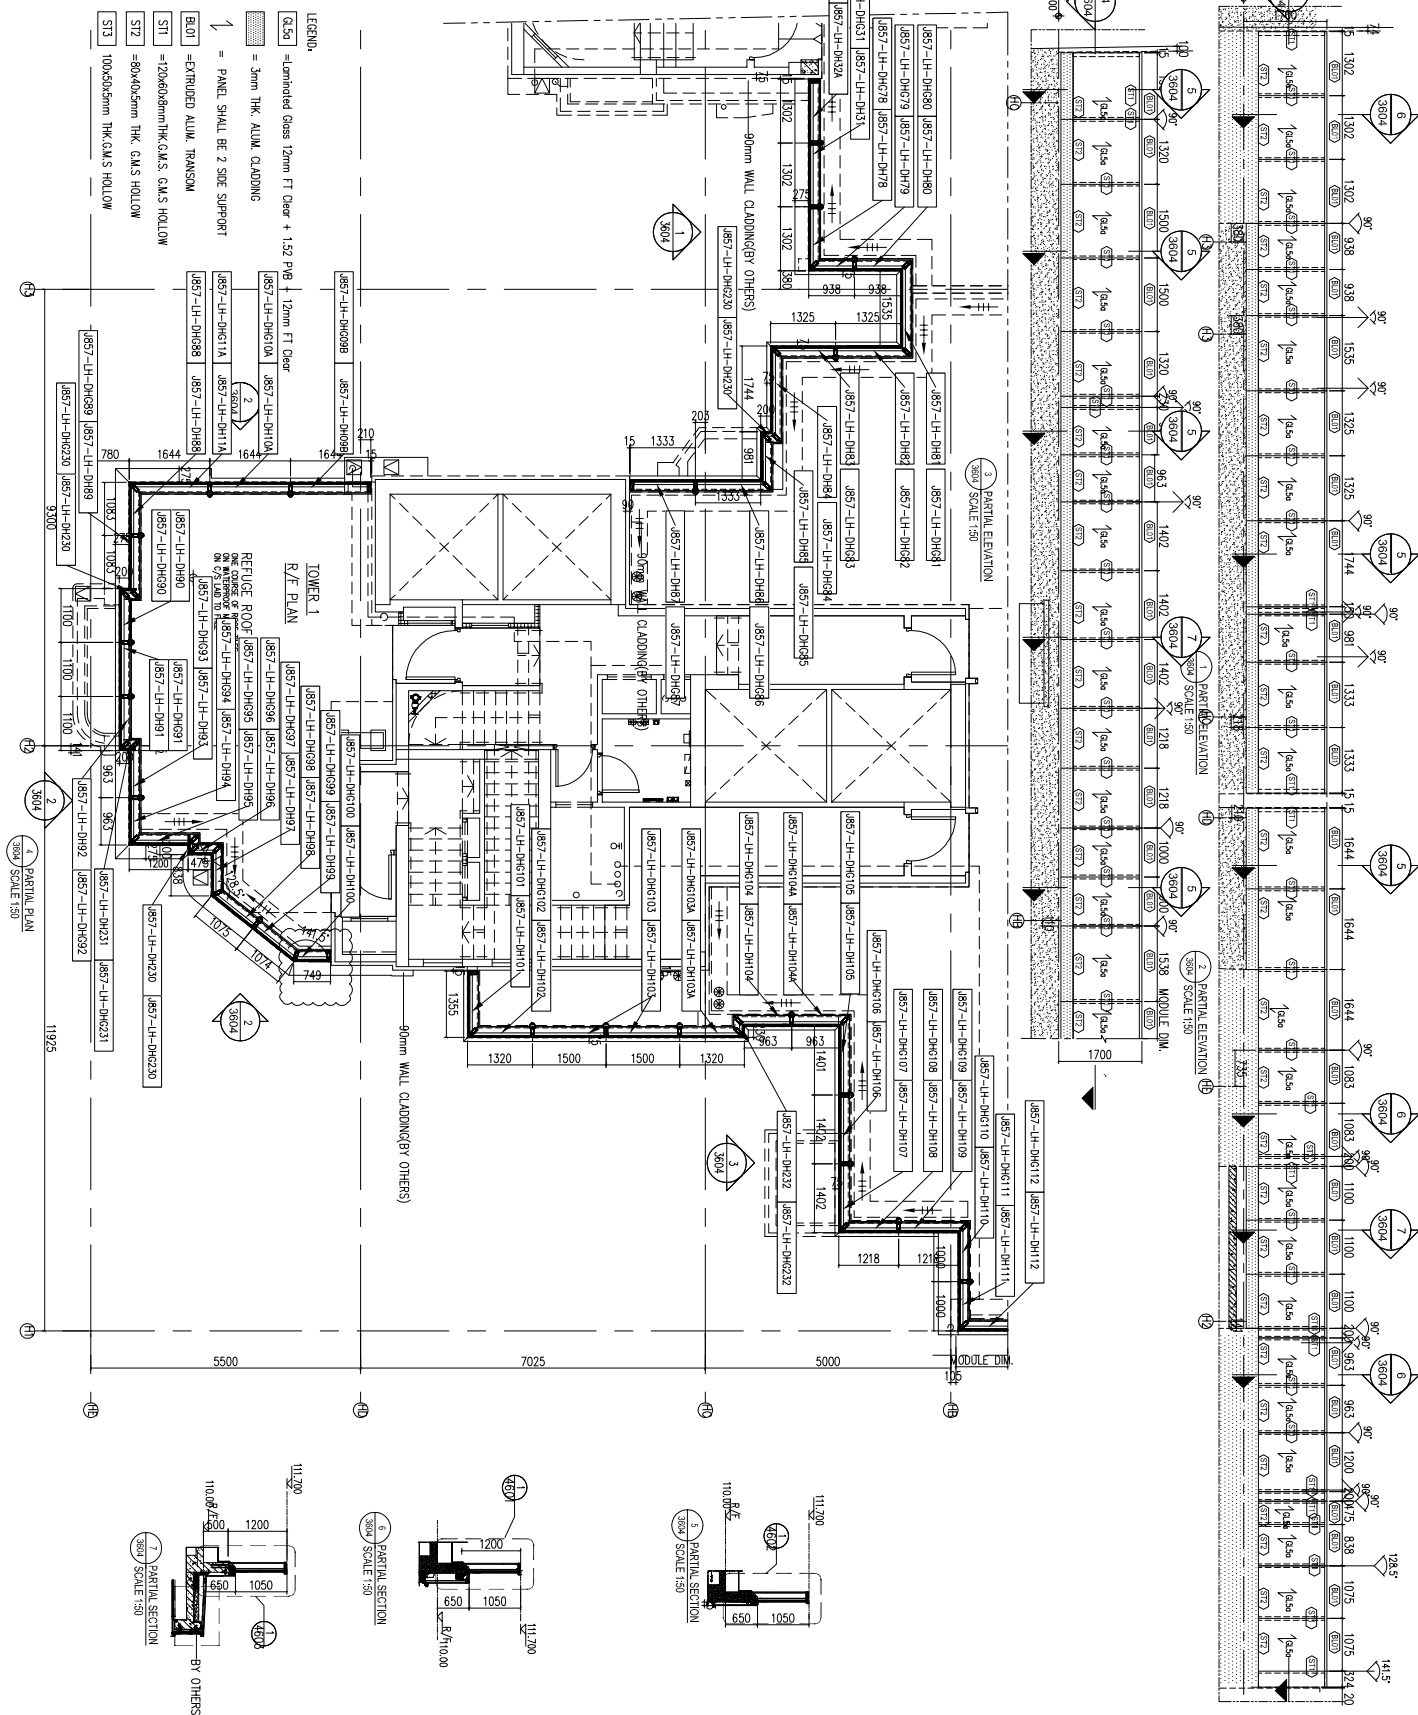

名稱	型材位置圖
----	-------

材料

顏色

制圖

復核

批准

WYY

2022-05-16

修改


A

日期


2023.2.24

圖號

J857-1 H-XW74

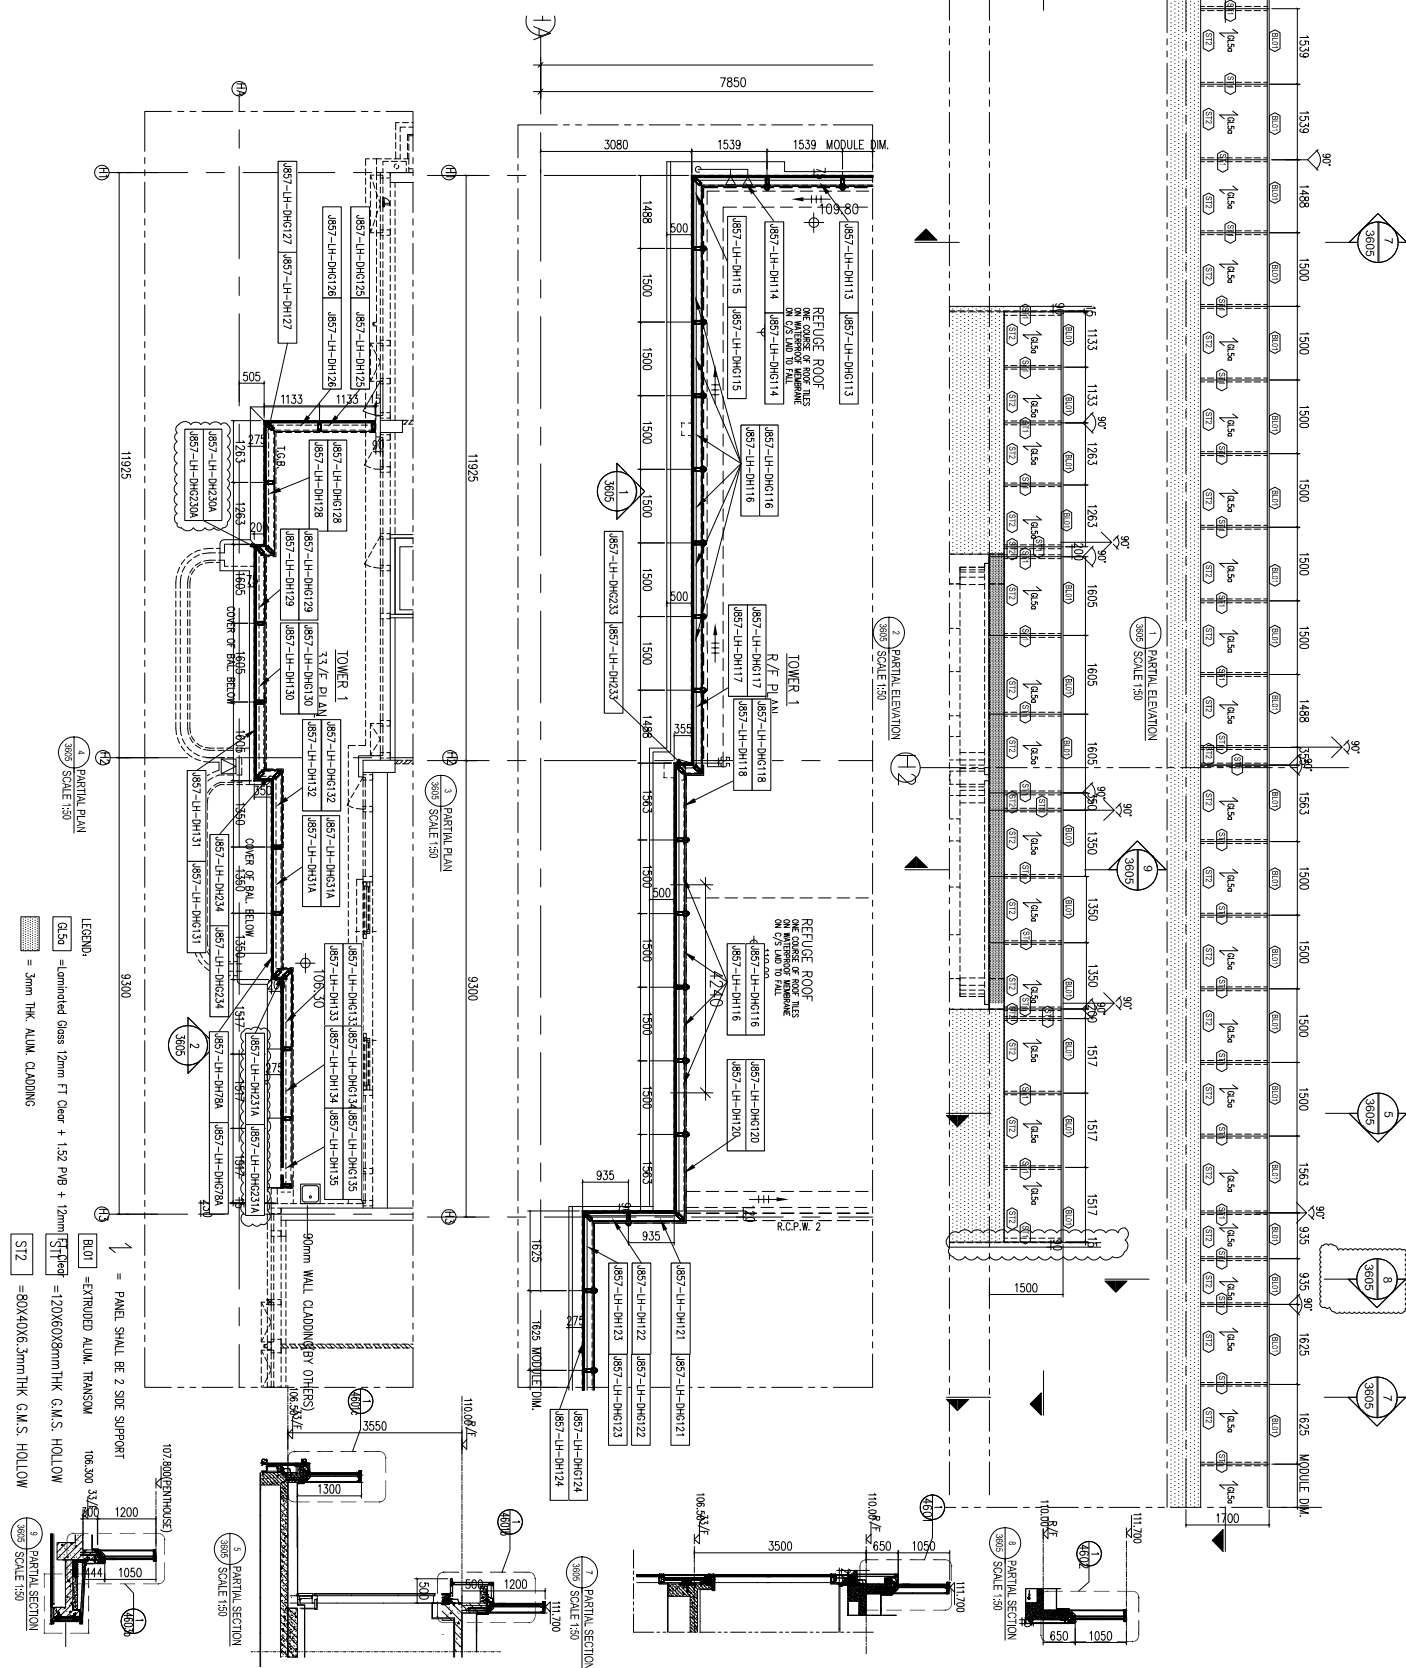


名稱	型材位置圖	制圖	WYY	2022-05-16	修改	A		
材料		復核			日期	2023.2.24		
顏色		批准			圖號	J857-LH-XWZ5		

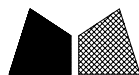

工程號 J857 地盤 啓德6552

LEGEND:
[Symbol] = Laminated Glass 12mm FT Clear + 1.52 PVB + 12mm FT Clear
[Symbol] = 3mm THK ALUM. CLADDING
[Symbol] = PANEL SHALL BE 2 SIDE SUPPORT
[Symbol] = EXTRUDED ALUM. TRANSOM
[Symbol] = 100x50x5mm THK. G.M.S. HOLLOW

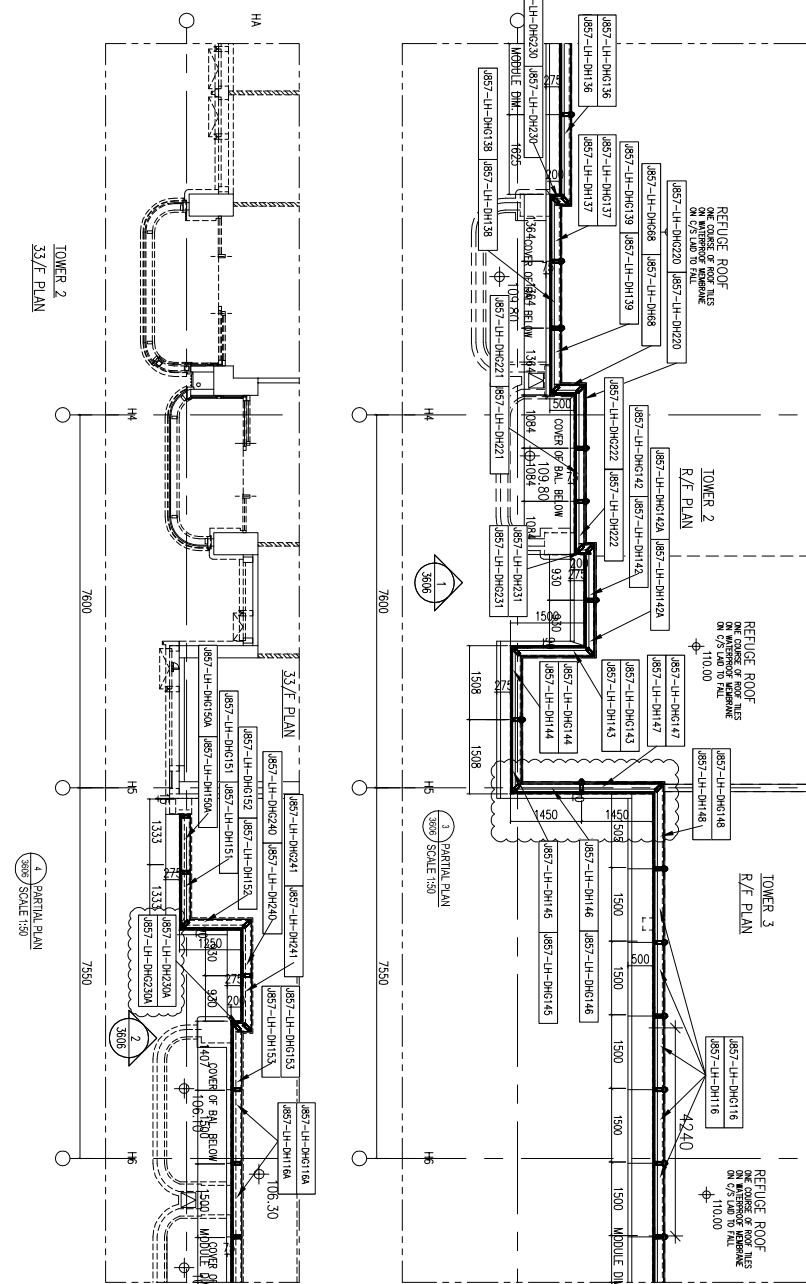


名稱 型材位置圖
材料
顏色


制圖
復核
批准

WYY 2022-05-16

修改 A
日期 2023.2.24
圖號 J857-LH-XWZ6


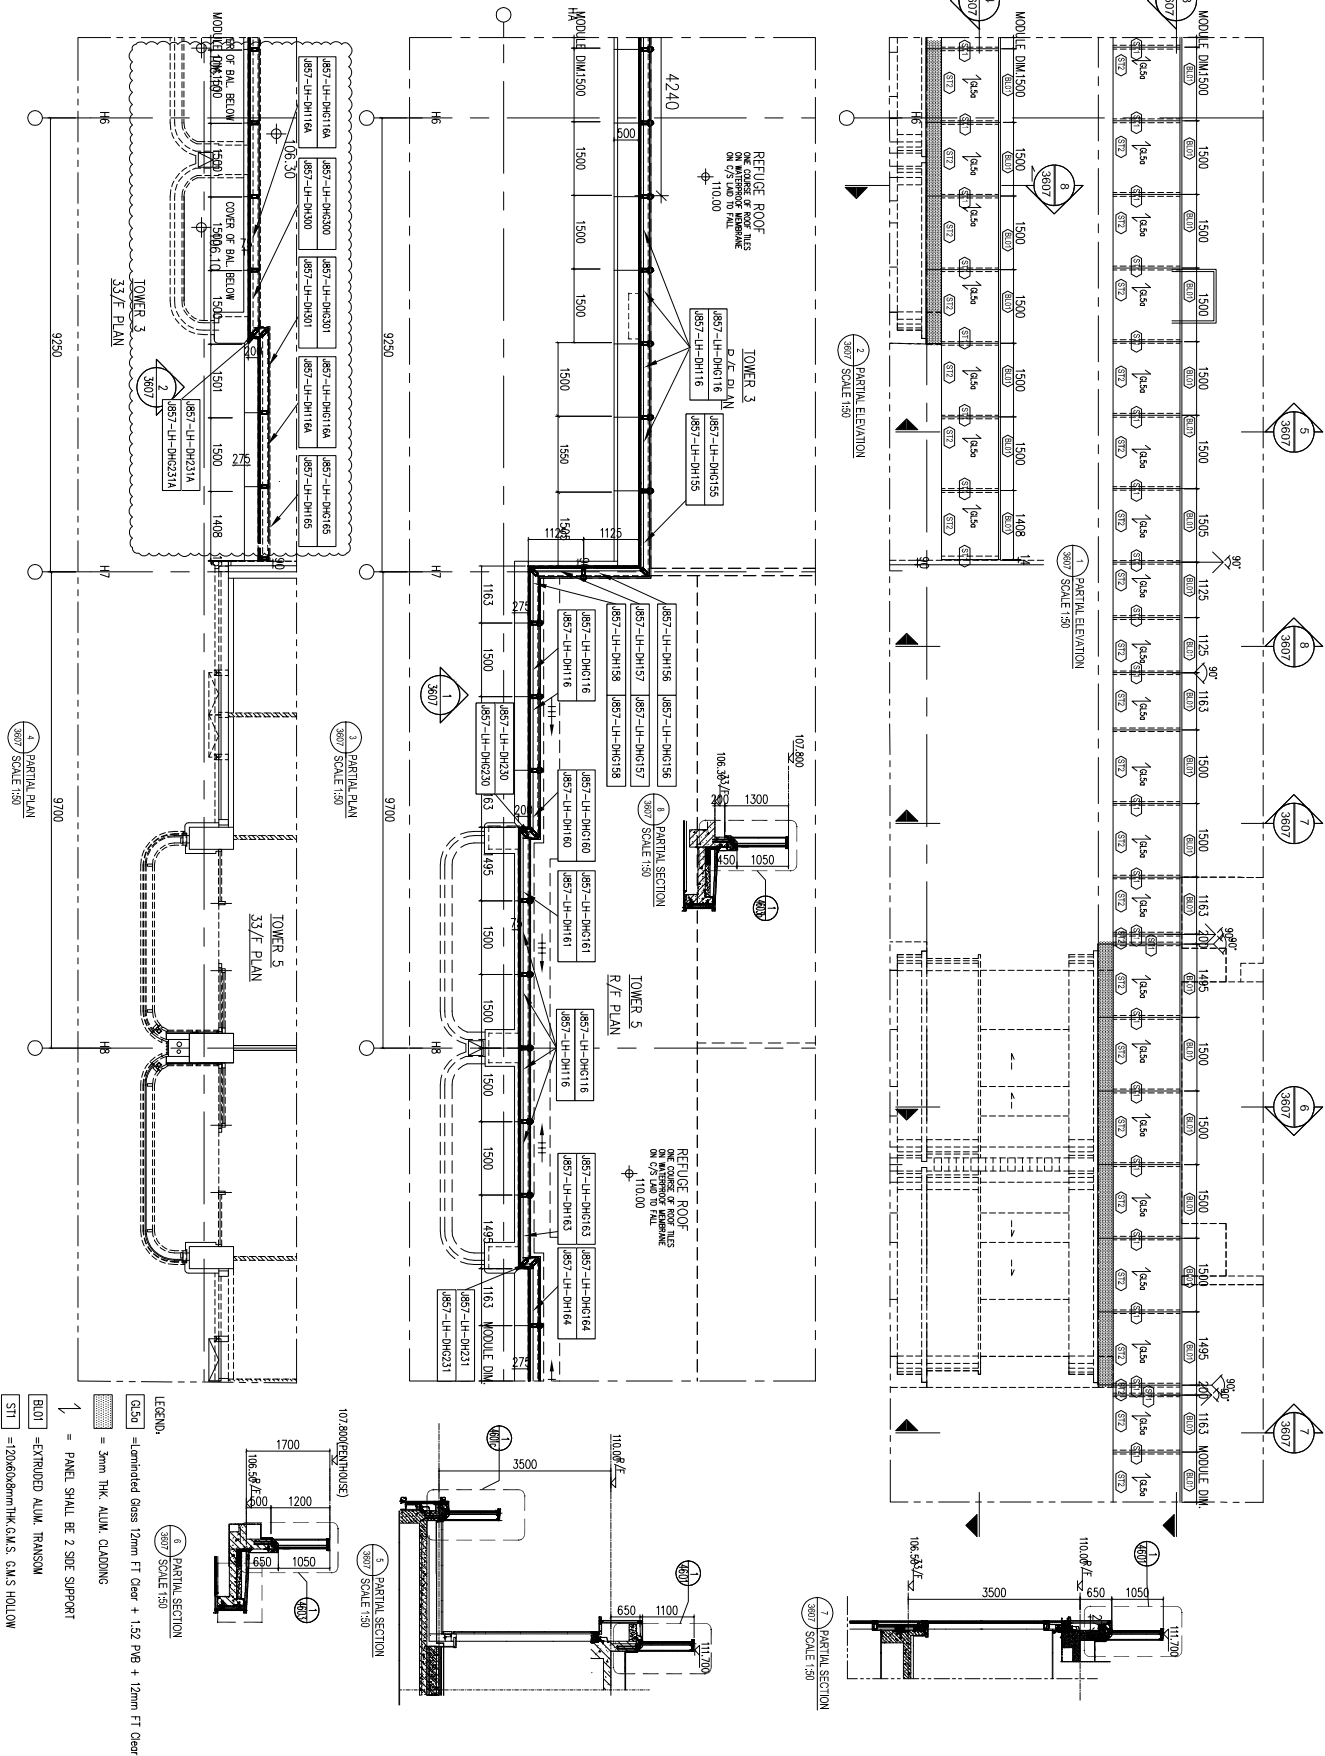


名稱	型材位置圖	制圖	WYY	2022-05-16	修改	A		
材料		復核			日期	2023.2.24		
顏色		批准			圖號	J857-LH-XWZ7		

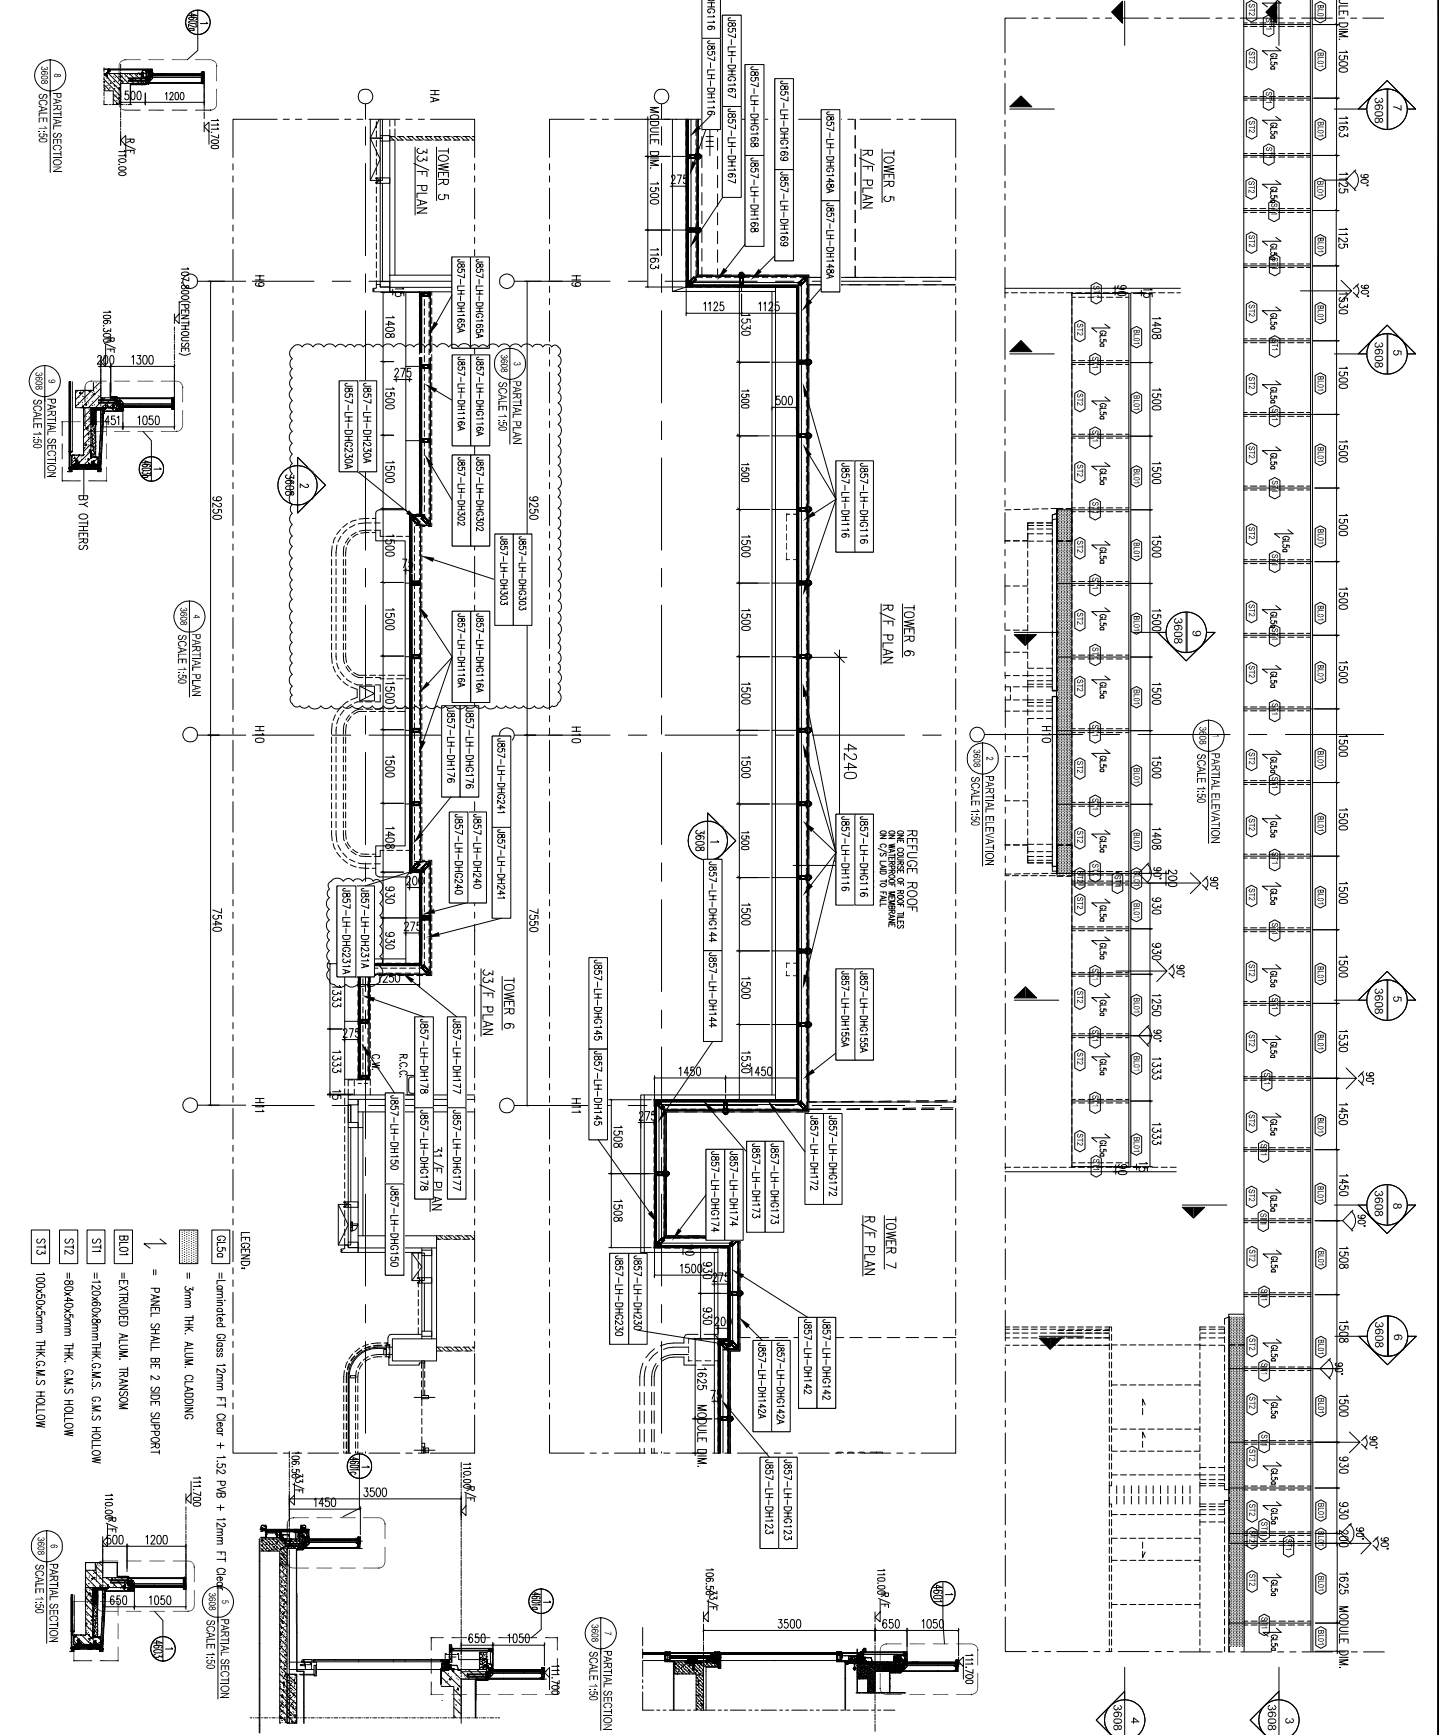


名稱	型材位置圖	制圖	WYY	2022-05-16	修改	A	
材料		復核			日期	2023.2.24	
顏色		批准			圖號	J857-LH-XWZ8	


工程號 J857 地盤 啓德6552

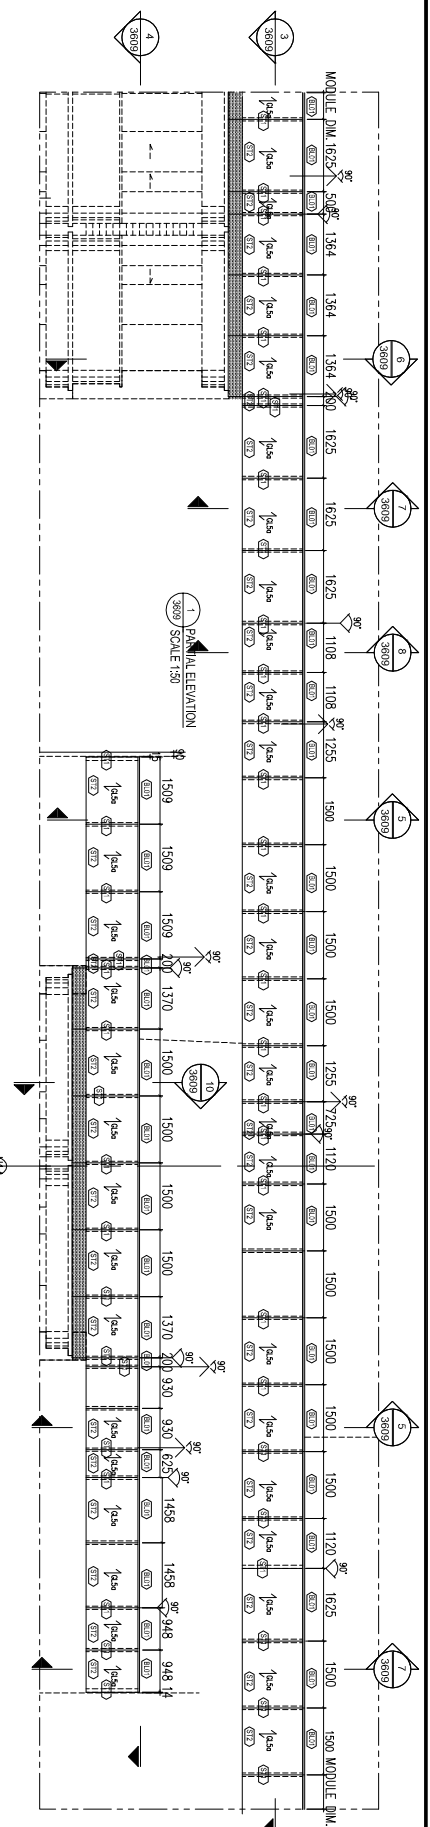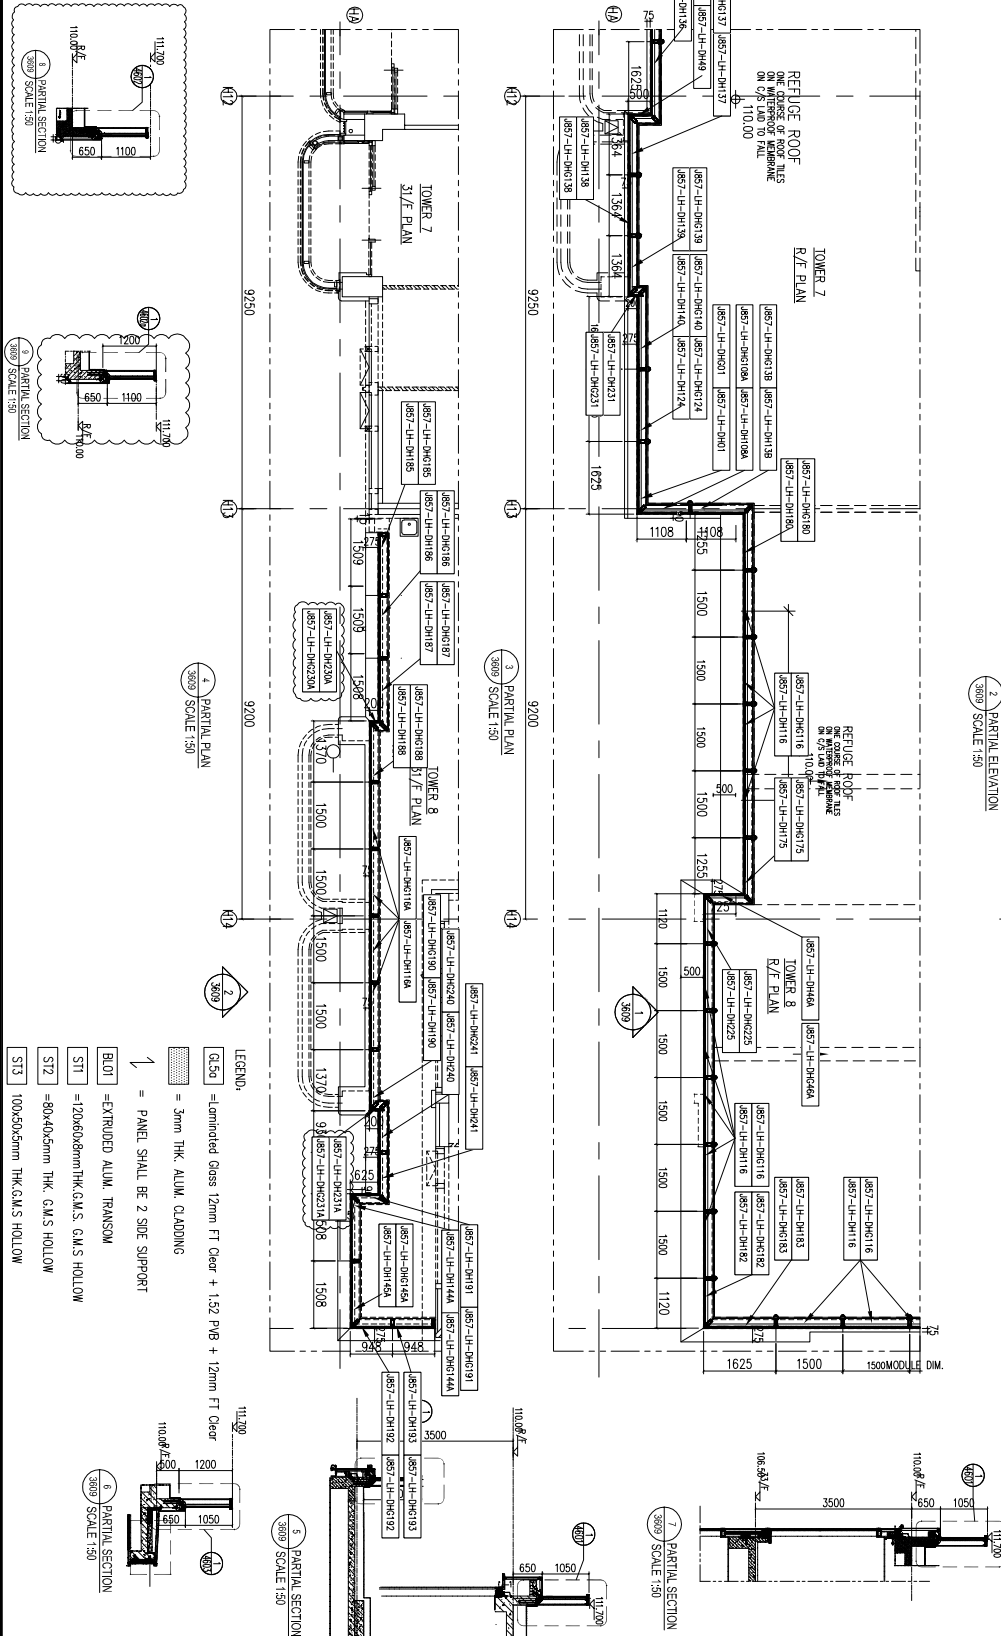


名稱	型材位置圖	制圖	WYY	2022-05-16	修改	A
材料		復核			日期	2023.2.24
顏色		批准			圖號	J857-LH-XWZ9

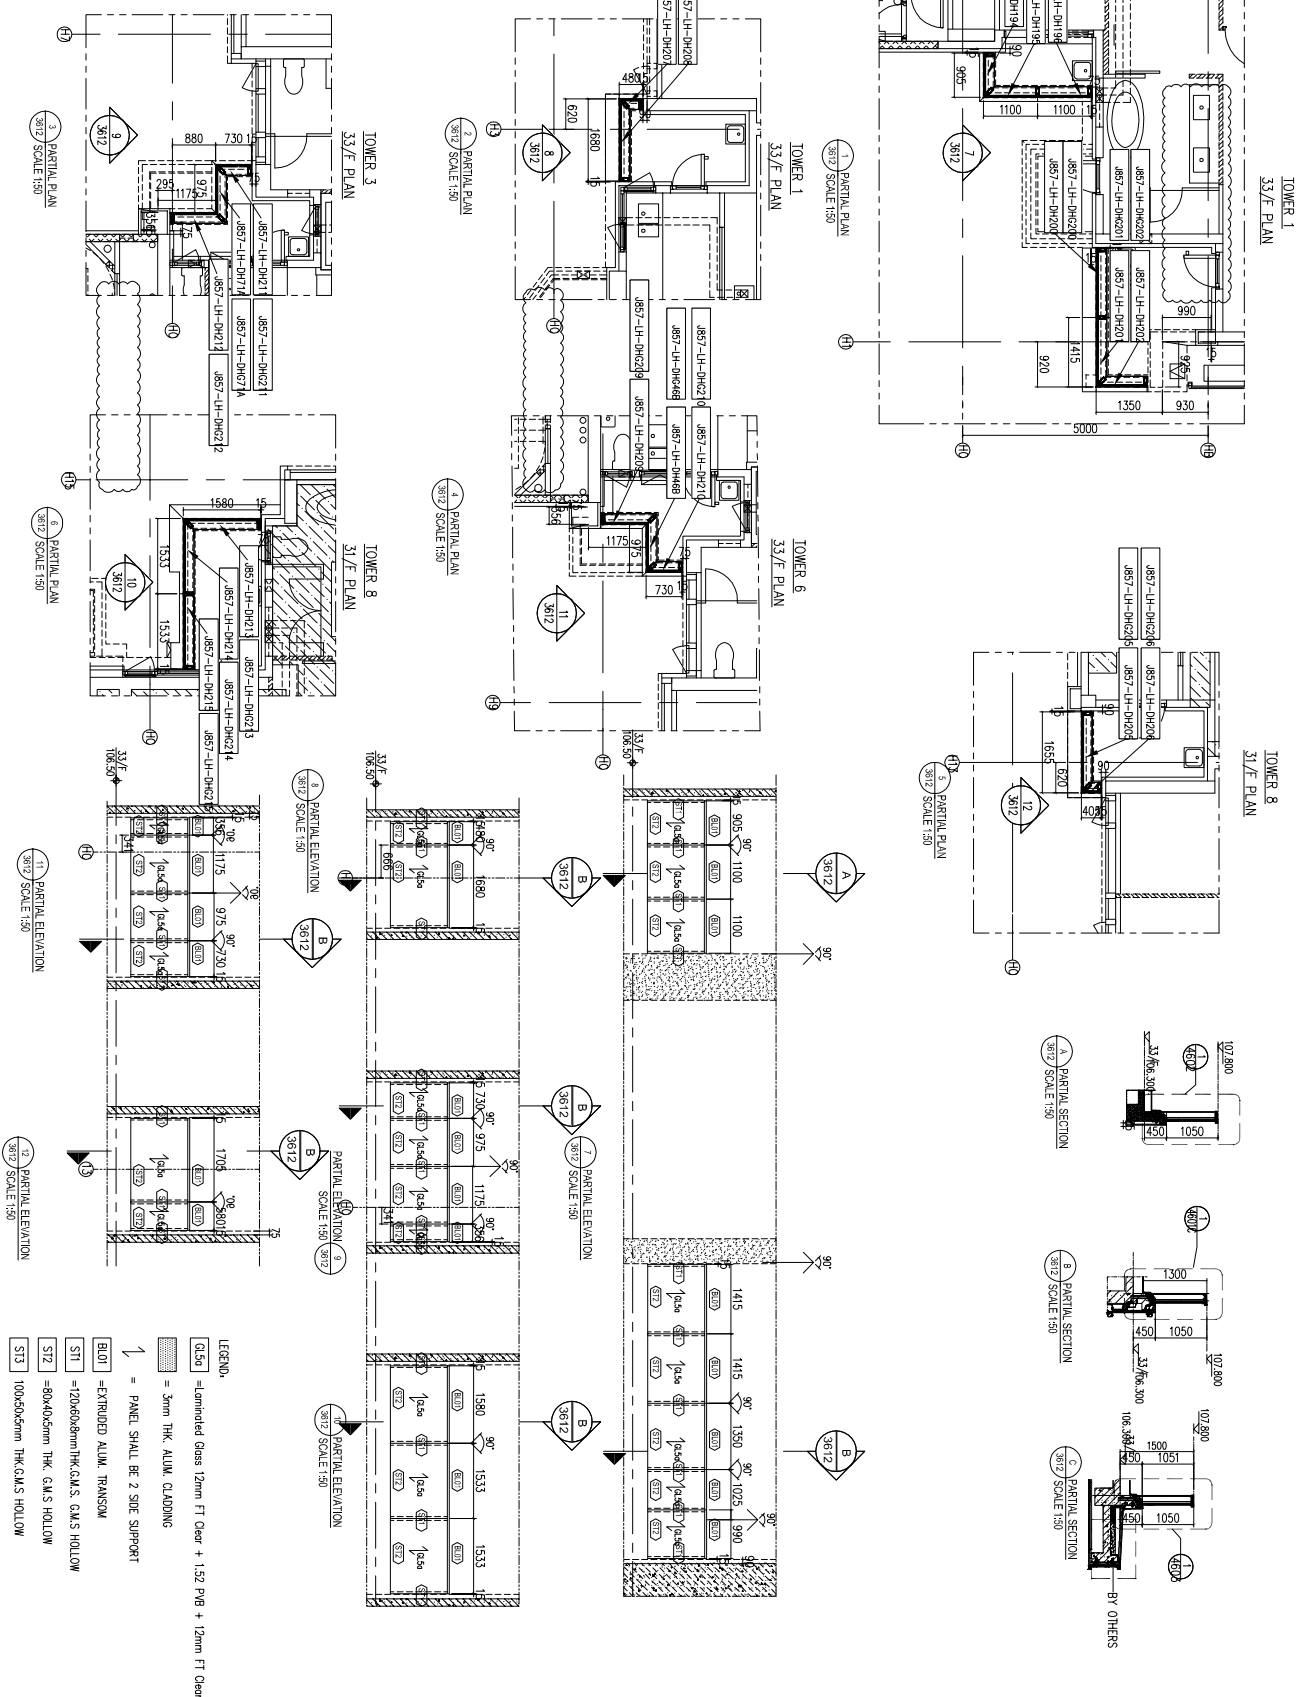


名稱	型材位置圖	制圖	WYY	2022-05-16	修改	A		
材料		復核			日期	2023.2.24		
顏色		批准			圖號	J857-LH-XWZ10		

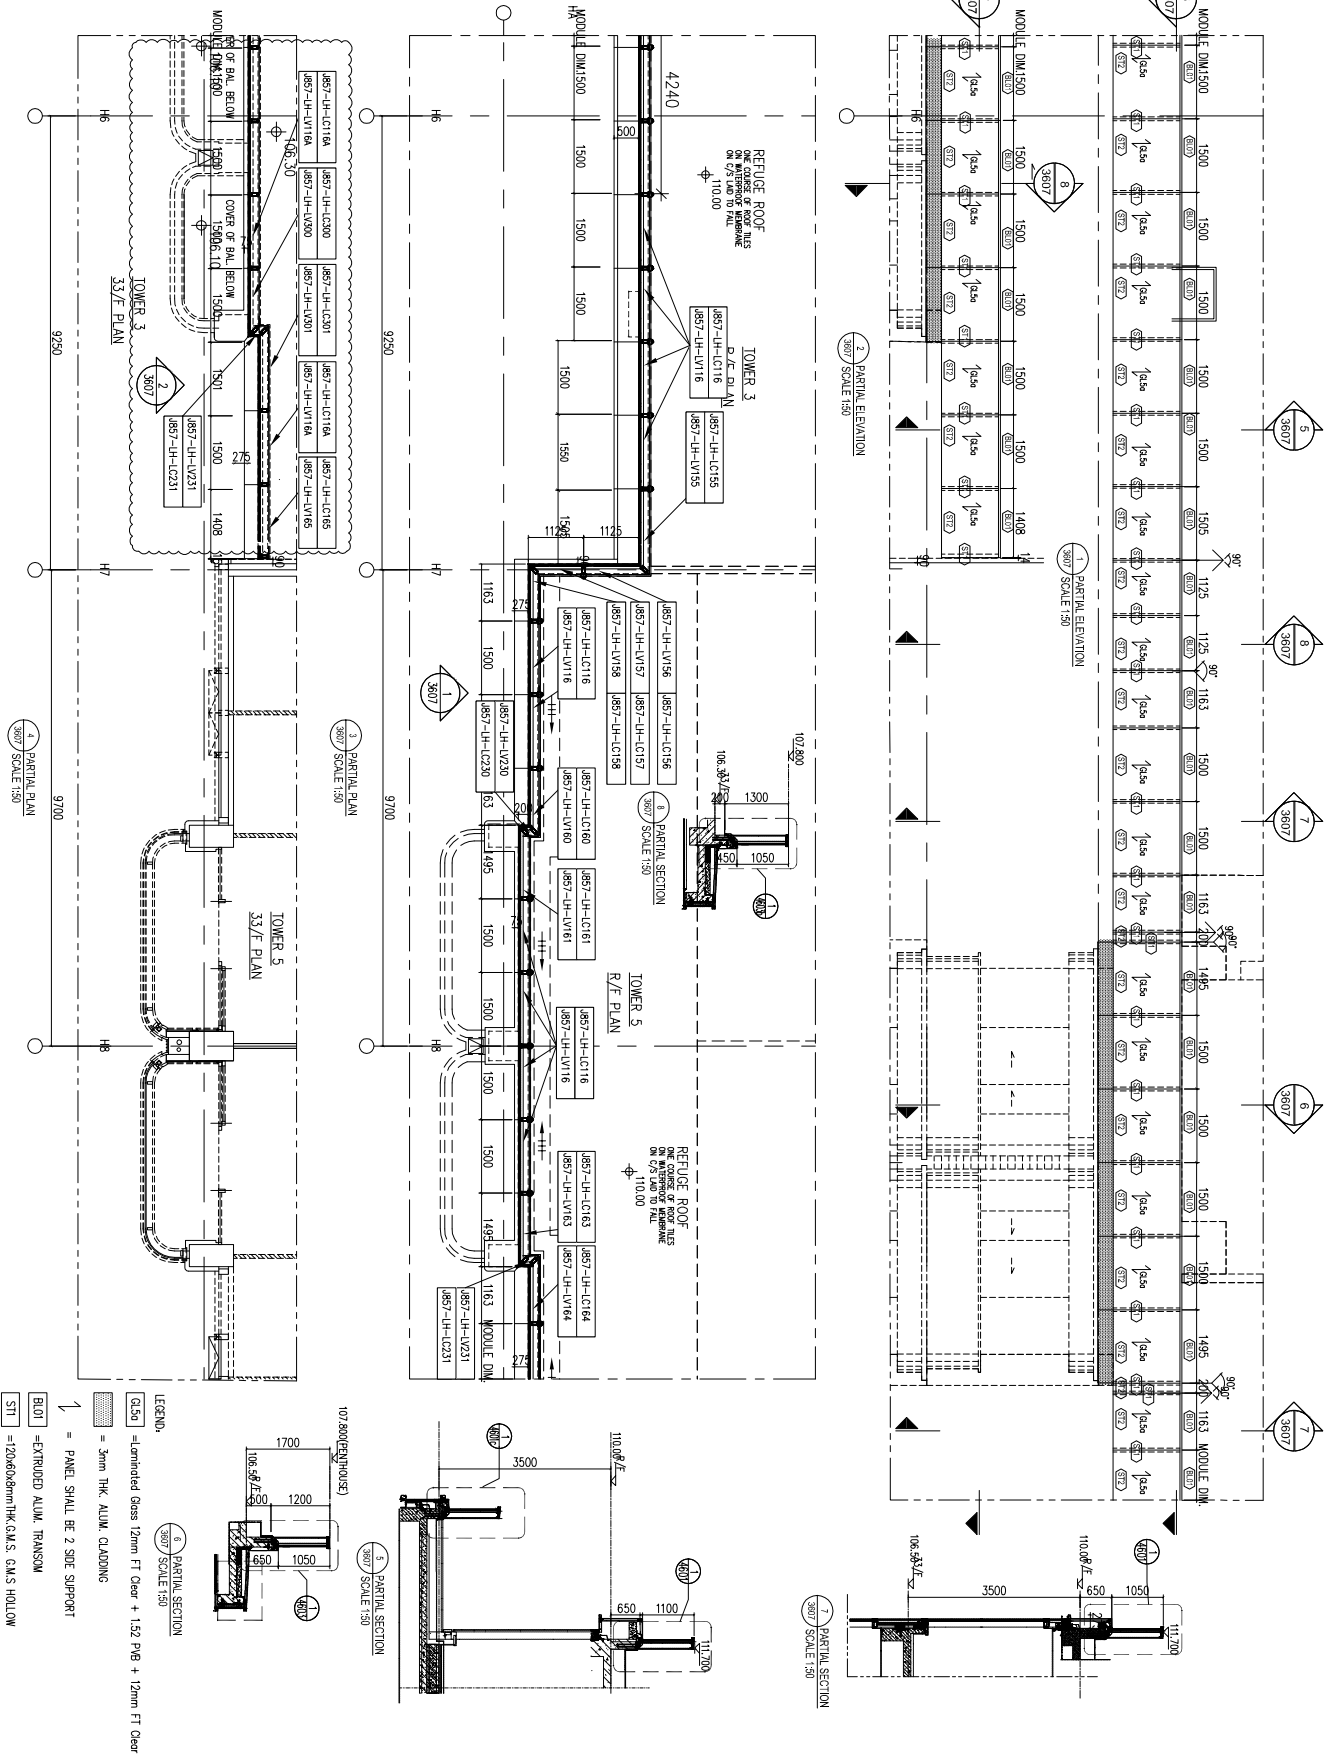

名稱	型材位置圖	制圖	WYY	2022-05-16	修改	A		
材料		復核			日期	2023.2.24		
顏色		批准			圖號	J857-LH-XWZ18		

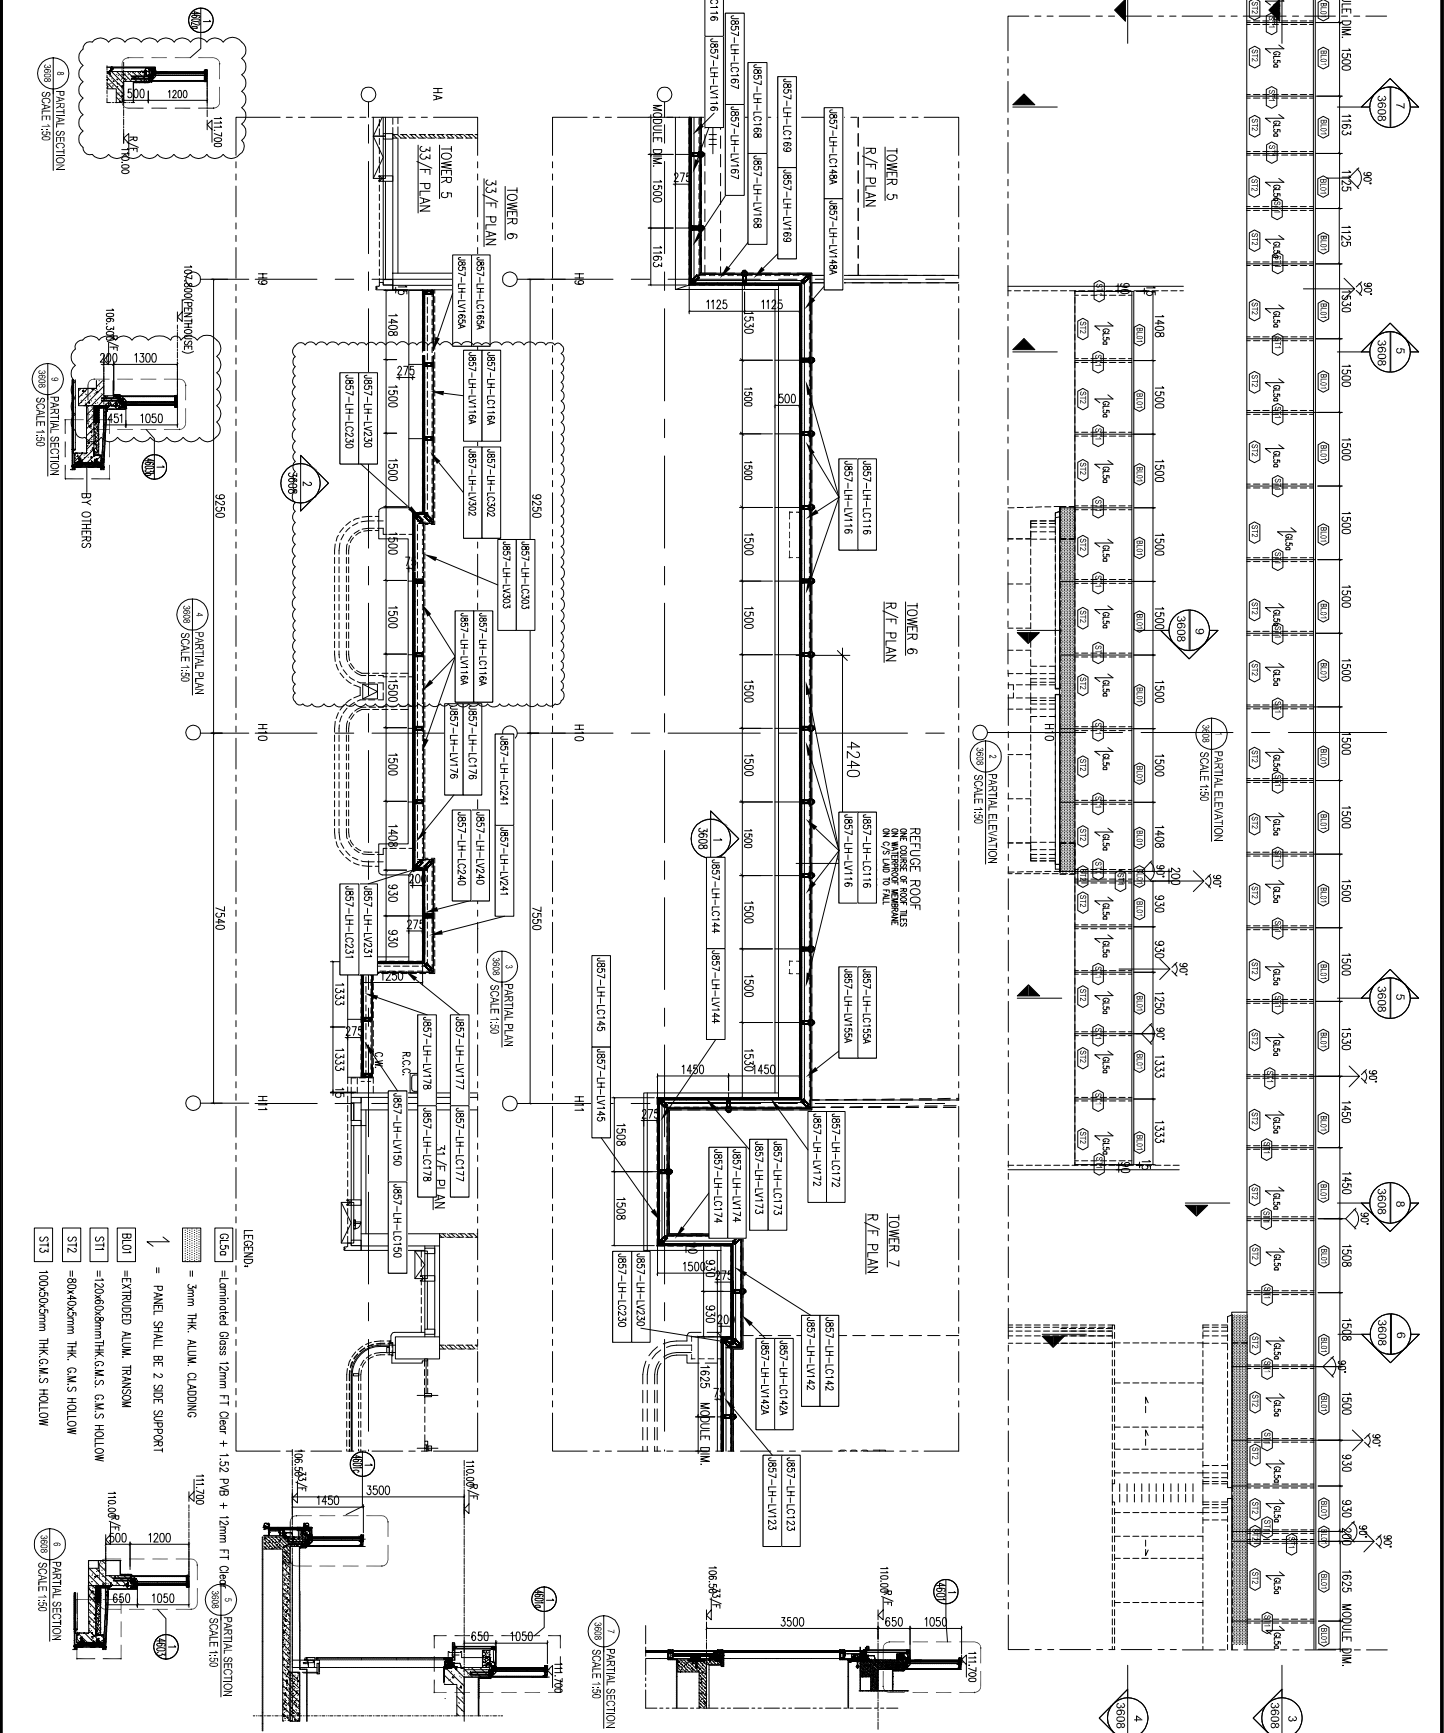

名稱	型材位置圖	制圖	WYY	2022-05-16	修改	A		
材料		復核			日期	2023.2.24		
顏色		批准			圖號	J857-LH-XWZ19		

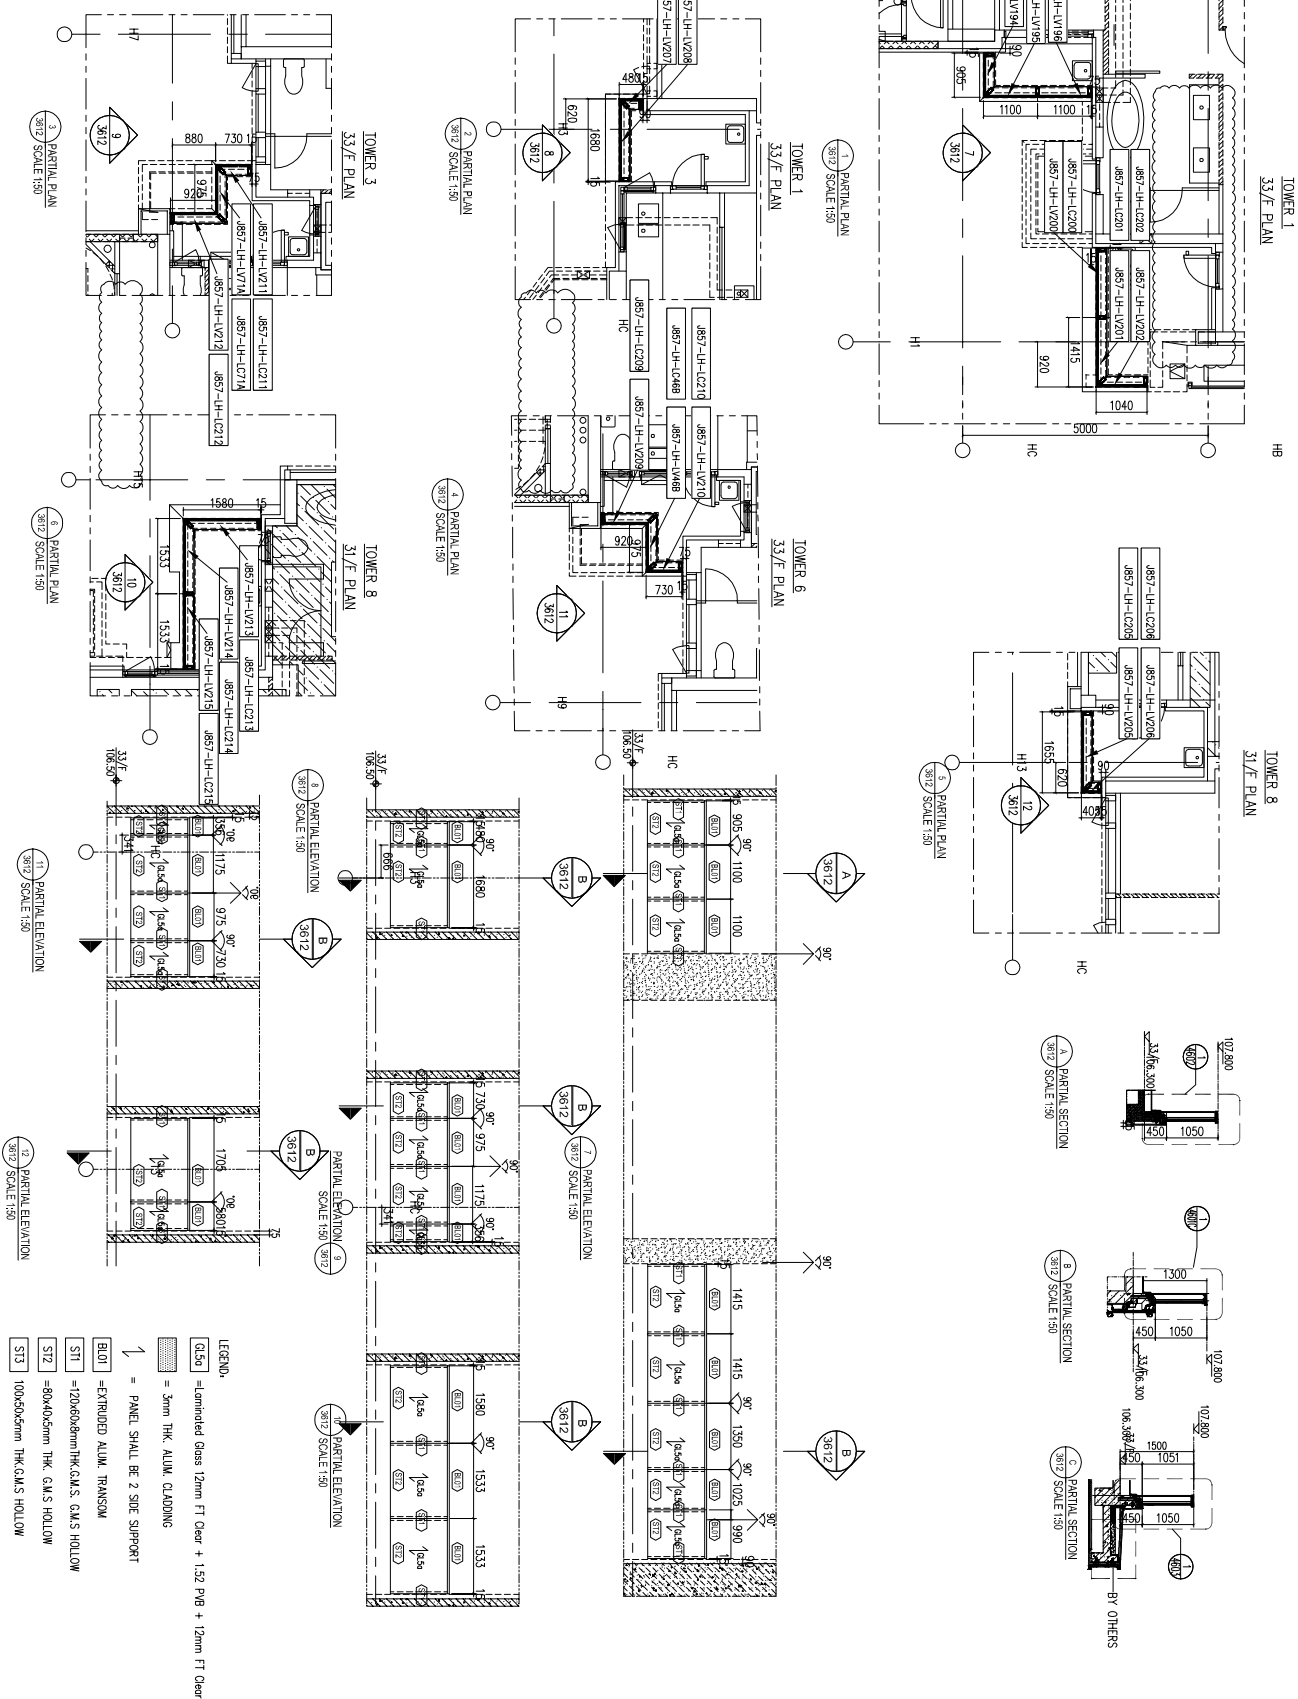

名稱	型材位置圖	制圖	WYY	2022-05-16	修改	A		
材料		復核			日期	2023.2.24		
顏色		批准			圖號	J857-LH-XWZ21		