

工程指示 / 要求簡箋 ENGINEER INSTRUCTIONS(E.I.)

工程指示編號:	EI- 4739	修改版本:	-
	HK-0 903		
工程編號:	J 858	工程名稱:	將軍澳日出康城11
收件人:	Maggie/ 生統/ 王良	發件人:	Ant Yeung
工程項目:	趟門鋁料 模圖 (19個)批核開模生產	日期:	02/06/2022

<input type="checkbox"/> 原合約工程包	<input type="checkbox"/> 原合約工程加 / 減脹 QT-	<input type="checkbox"/> 新工程報價 QT-
---------------------------------	--	------------------------------------

信件批核號碼/圖紙參考編號:	批核模具圖紙編號:
客戶指示附件:	管理內部批簽署:

<input type="checkbox"/> 初步鋁料 B.M.	<input type="checkbox"/> 加工拆圖, 然後生產	<input type="checkbox"/> 尺寸表
<input type="checkbox"/> 正式鋁料 B.M.	<input type="checkbox"/> 技術上資料/指示	<input type="checkbox"/> 報價
<input type="checkbox"/> 配件 B.M.	<input type="checkbox"/> 樣辦或貨品說明書	<input type="checkbox"/> 分判合約
<input type="checkbox"/> 其他:		

內容: 趟門鋁料 模圖 (19個)批核開模生產 請按模圖生產。附CAD 預算完成開模和試模日期 2022/06/28 x 86324 用標單模 B12974
完成上列要求日期: 27/06/2022

國內

<input type="checkbox"/> 生產技術總監	<input type="checkbox"/> 連附件	<input type="checkbox"/> 技術部	<input type="checkbox"/> 連附件	<input type="checkbox"/> 生產部	<input type="checkbox"/> 連附件
<input type="checkbox"/> 採購部	<input type="checkbox"/> 連附件	<input checked="" type="checkbox"/> 生產統籌部	<input checked="" type="checkbox"/> 連附件	<input type="checkbox"/> 報關組	<input type="checkbox"/> 連附件
<input checked="" type="checkbox"/> 質檢部	<input checked="" type="checkbox"/> 連附件	<input type="checkbox"/> 會計部	<input type="checkbox"/> 連附件	<input type="checkbox"/> 機械設計部	<input type="checkbox"/> 連附件
<input type="checkbox"/> 其他:					

香港

<input type="checkbox"/> 行政部	<input type="checkbox"/> 連附件	<input type="checkbox"/> 會計部	<input type="checkbox"/> 連附件	<input type="checkbox"/> 統籌部	<input type="checkbox"/> 連附件	<input type="checkbox"/> 工程部	<input type="checkbox"/> 連附件
<input checked="" type="checkbox"/> 採購部	<input checked="" type="checkbox"/> 連附件	<input type="checkbox"/> QS部	<input type="checkbox"/> 連附件	<input type="checkbox"/> 地盤管理	<input type="checkbox"/> 連附件	<input type="checkbox"/> 維修部	<input type="checkbox"/> 連附件

*發件人簽署:	*組別成員批核簽署:
傳遞編號:	項目經理簽署:

Item	Die no. (mold)	Die no. ()	Member no.	Grade	畫模圖EI 4692						開模 EI						Remark
					0	A	B	C	0	A	B	C	D	E	F		
1	X86320	SC1	趟門中企室內收口位	6063 T5	1					1							
2	X86321	SC2	趟門梗室內收口位	6063 T5	1					1							
3	X86322	SC4	趟門企框	6063 T6	1					1							
4	X86323	SC6	趟門框修輪用	6063 T6	1					1							
5	X86324	SC7	趟門玉扶手蓋	6063 T5	1					0							用標準模 B12994
6	X86325	SC8	趟門路軌	6063 T6	1					1							
7	X86326	SF1	趟門梗基仔中橫	6063 T6	1					1							
8	X86327	SF2	趟門玉鎖位扣料	6063 T6	1					1							
9	X86328	SF3	趟門玉鎖位扣料蓋	6063 T6	1					1							
10	X86329	SF4	趟門頂滴水線	6063 T6	1					1							
11	X86330	SF5	趟門底框	6063 T6	1					1							
12	X86331	SF5a	趟門底框	6063 T6	1					1							
13	X86332	SF6	趟門頂框	6063 T6	1					1							
14	X86333	SF7	趟門玉扶手	6063 T6	1					1							
15	X86334	SF8	趟門梗企框	6063 T6	1					1							
16	X86335	SF9	基仔中梗扣蓋	6063 T5	1					1							
17	X86336	SF11	趟門底位	6063 T6	1					1							
18	X86337	SF13	門框企鎖扣料	6063 T6	1					1							
19	X86339	SA1	玉底扣	6063 T5	1					1							
20	X86340	SA3	中企底扣	6063 T5	1					1							
21	X86341	SA4	梗底扣	6063 T5	1					1							
22	X86342	SC3	趟門玉室內收口位	6063 T5	1					1							
23	X86343	SM2	生門玉料	6063 T6	1					1							
24	X86344	SS1	提升門玉料	6063 T6	1					1							
25	X86345	SS2	梗門玉料	6063 T6	1					1							
26	X86346	SS5	玻璃線	6063 T5	1					1							
	I 711	SM1	通用料	6063 T6													用標準模
	H42208	B13	50*35*4鋁角	6063 T5													用標準模
	L107	B14	35*35*4鋁角	6063 T5													用標準模
					26												
										19							






SCALE=1:1

壁厚尺寸公差(单位:mm)		
$\phi 0 < T \leq \phi 150$	实心	空心
壁厚	± 0.12	± 0.12
$T < 1.8$	± 0.13	± 0.13
$1.8 \leq T \leq 2$	± 0.13	± 0.13
$2 < T < 3$	± 0.13	± 0.2
$3 \leq T < 6$	± 0.15	± 0.25
$6 \leq T < 10$	± 0.17	± 0.4
壁厚尺寸公差(单位:mm)		
$\phi 150 < T \leq \phi 250$	实心	空心
壁厚	± 0.15	± 0.2
$T < 3$	± 0.18	± 0.3
$3 \leq T < 6$	± 0.2	± 0.45
$6 \leq T < 10$	± 0.2	
$10 \leq T < 15$	± 0.2	
$15 \leq T < 20$	± 0.23	
$20 \leq T < 30$	± 0.25	

技术要求

1. 装饰面为: _____
 2. 基材验收标准按EN755-9执行
 3. 表面处理是: 阳极氧化
 4. 带“★”尺寸以实配为准
- 此型材如停止订货一年以上, 我司有权对模具进行报废或销毁如私自改动而确认, 导致生产出来有异议, 我司一律不承担责任! 特此声明
1. 此图与客户“来样/来图”相符, 若涉及专利或商标事宜, 概由需方负责。
 2. 如与其它型材或配件配合, 需注明或提供配套件, 否则产生的装配问题, 由客户自行承担。
 3. 客户确认图纸, 包括确认并认可图纸上所示的图形、公差、验收标准, 模具费, 单重和装饰面面积等图面上的信息。

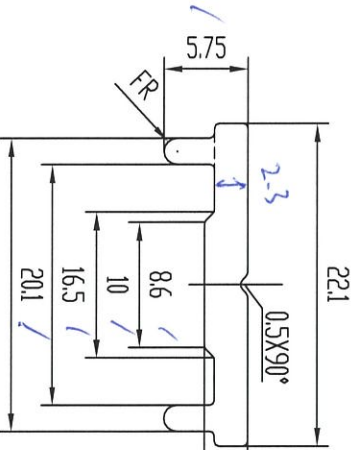


合格 李德用


未注实心部位壁厚	2.3±0.13	机型	备注	未注圆角	R0.3	外D	22.17 mm	材料	6063-T6
未注空心部位壁厚				周长	60.9 mm	比例	2:1		
装饰面面积	m ² /m					型材重量	0.186 Kg/m		
设计	何美玲	2022.05.20				客户编号	x86323		
校核	陆建鸿					型号	SC6		
批准	陆承强					名称			

广东兴发铝业(成都)有限公司
 广东兴发铝业(江西)有限公司
 广东兴发铝业(越南)有限公司
 总部技术部E-mail: tech@kingfa.com 联系电话: 0757-66695205

壁厚尺寸公差(单位:mm)		
00<T≤0150		
壁厚	实心	空心
T<1.8	±0.12	±0.12
1.8≤T≤2	±0.13	±0.13
2<T<3	±0.13	±0.2
3≤T<6	±0.15	±0.25
6≤T<10	±0.17	±0.4
壁厚尺寸公差(单位:mm)		
0150<T≤0250		
壁厚	实心	空心
T<3	±0.15	±0.2
3≤T<6	±0.18	±0.3
6≤T<10	±0.2	±0.45
10≤T<15	±0.2	
15≤T<20	±0.23	
20≤T<30	±0.25	
未注非壁厚尺寸公差H(单位:mm)		
H<10	±0.12	
10≤H<15	±0.15	
15≤H<30	±0.18	
30≤H<45	±0.2	
45≤H<60	±0.3	
60≤H<90	±0.4	
90≤H<120	±0.5	
120≤H<150	±0.7	
150≤H<200	±0.9	

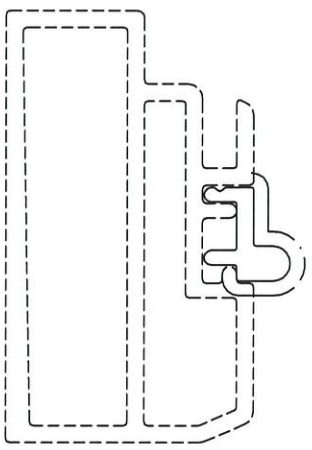

SCALE=1:1

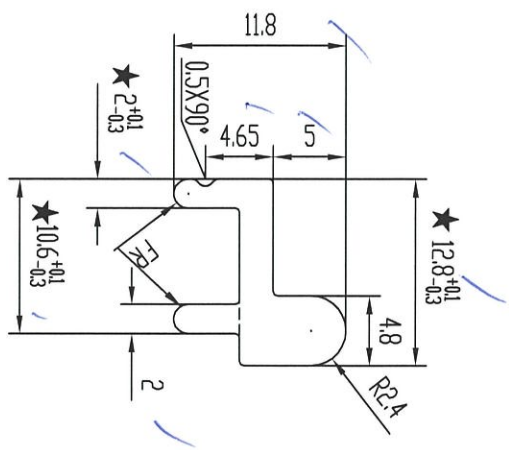

赵刚东 执手画

技术要求

1. 装饰面为: _____
 2. 基材验收标准按EN755-9执行
 3. 表面处理是: 粉末喷涂
 4. 带“★”尺寸以实配为准
- 此型材如停止订货一年以上, 我司有权对模具进行报废或销毁如私自改动而确认, 导致生产出来有异议, 我司一律不承担责任! 特此声明
1. 此图与客户“来样/来图”相符, 若涉及专利或商标事宜, 概由需方负责。
 2. 如与其它型材或配件配合, 需注明或提供配套件, 否则产生的装配问题, 由客户自行承担。
 3. 客户确认图纸, 包括确认并认可图纸上所示的图形、公差、验收标准, 模具费, 单重和装饰面面积等图面上的信息。




未注实心部位壁厚	2.3±0.13	机 型		未注圆角	R0.3	外 D	16.00 mm	材 料	6063-T6
未注空心部位壁厚		备 注		周 长	54.0 mm	比 例	2:1		
装饰面面积	0.0324 m ² /m					型 材 重 量	0.183 Kg/m		
设 计	何美玲					客 户 编 号	X86325		
校 核	陆建涛					型 号	SC8		
批 准	陆承强					名 称			

广东兴发铝业(成都)有限公司
 广东兴发铝业(江西)有限公司
 广东兴发铝业(重庆)有限公司
 总部技术部E-mail: tech@xingfa.com 联系电话: 0757-66695205

壁厚尺寸公差(单位:mm)		
00<T≤0150		
壁厚	实心	空心
T<1.8	±0.12	±0.12
1.8≤T≤2	±0.13	±0.13
2<T<3	±0.13	±0.2
3≤T<6	±0.15	±0.25
6≤T<10	±0.17	±0.4
壁厚尺寸公差(单位:mm)		
0150<T≤0250		
壁厚	实心	空心
T<3	±0.15	±0.2
3≤T<6	±0.18	±0.3
6≤T<10	±0.2	±0.45
10≤T<15	±0.2	
15≤T<20	±0.23	
20≤T<30	±0.25	
未注非壁厚尺寸公差H(单位:mm)		
H<10 ±0.12		
10≤H<15 ±0.15		
15≤H<30 ±0.18		
30≤H<45 ±0.2		
45≤H<60 ±0.3		
60≤H<90 ±0.4		
90≤H<120 ±0.5		
120≤H<150 ±0.7		
150≤H<200 ±0.9		

技术要求

1. 装饰面为: _____
 2. 基材验收标准按EN755-9执行
 3. 表面处理是: 粉末喷涂
 4. 带“★”尺寸以实配为准 5. R=0.3
- 此型材如停止订货一年以上, 我司有权对模具进行报废或销毁如私自改动而确认, 导致生产出来有异议, 我司一律不承担责任! 特此声明
1. 此图与客户“来样/来图”相符, 若涉及专利或商标事宜, 概由需方负责。
 2. 如与其它型材或配件配合, 需注明或提供配套件, 否则产生的装配问题, 由客户自行承担。
 3. 客户确认图纸, 包括确认并认可图纸上所示的图形、公差、验收标准、模具费, 单重和装饰面面积等图面上的信息。

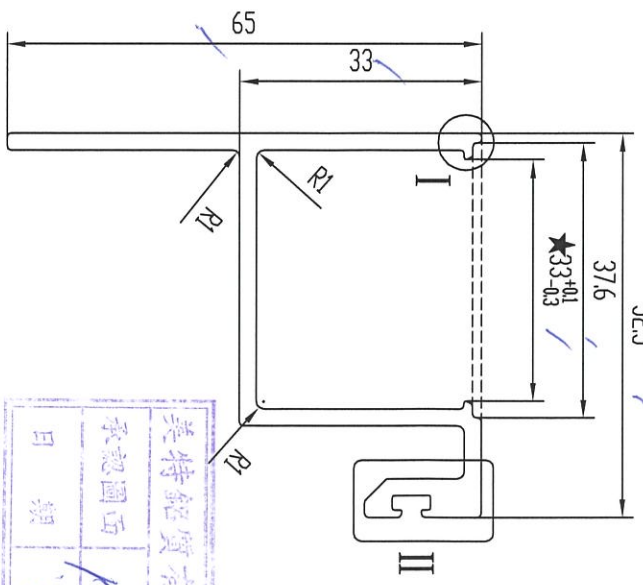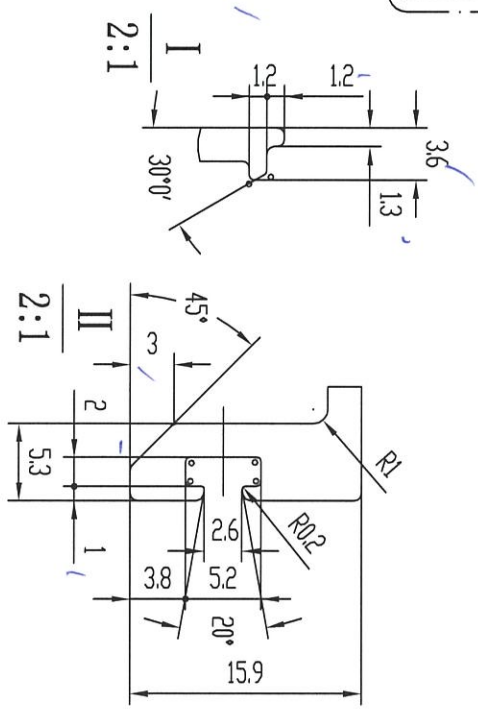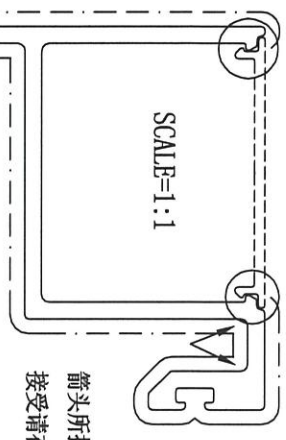

美特铝业有限公司
 承认图面
 日期 2021.6.2

超铝型材保中模

未注实心部位壁厚	2.3±0.13	机型		未注圆角	R0.5	外D	83.14 mm	材料	6063-T6
未注空心部位壁厚		备注		周长	330.8 mm	比例	1:1		
装饰面面积	0.2308 m ² /m					型材重量	1.059 Kg/m		
设计	陆建鸿	2022.05.21				客户编号	X86326		
校核	何美玲					型号	SF1		
批准	陆承强					名称			





广东兴发铝业有限公司
 广东兴发铝业(江西)有限公司
 广东兴发铝业(成都)有限公司
 总部技术部E-mail: tech@xingfa.com 联系电话: 0757-66695205

A	版次	1	型号
---	----	---	----

壁厚尺寸公差(单位:mm)		
φ0<T≤φ150		
壁厚	实心	空心
T<1.8	±0.12	±0.12
1.8≤T≤2	±0.13	±0.13
2<T<3	±0.13	±0.2
3≤T<6	±0.15	±0.25
6≤T<10	±0.17	±0.4
壁厚尺寸公差(单位:mm)		
φ150<T≤φ250		
壁厚	实心	空心
T<3	±0.15	±0.2
3≤T<6	±0.18	±0.3
6≤T<10	±0.2	±0.45
10≤T<15	±0.2	
15≤T<20	±0.23	
20≤T<30	±0.25	
未注非壁厚尺寸公差H(单位:mm)		
H<10	±0.12	
10≤H<15	±0.15	
15≤H<30	±0.18	
30≤H<45	±0.2	
45≤H<60	±0.3	
60≤H<90	±0.4	
90≤H<120	±0.5	
120≤H<150	±0.7	
150≤H<200	±0.9	

技术要求

1. 装饰面为: _____
 2. 基材验收标准按EN755-9执行
 3. 表面处理是:阳极氧化 _____
 4. 带“★”尺寸以实配为准
- 此型材如停止订货一年以上, 我司有权对模具进行报废或销毁如私自改动而确认, 导致生产出来有异议, 我司一律不承担责任! 特此声明
1. 此图与客户“来样/来图”相符, 若涉及专利或商标事宜, 概由需方负责。
 2. 如与其它型材或配件配合, 需注明或提供配套件, 否则产生的装配问题, 由客户自行承担。
 3. 客户确认图纸, 包括确认并认可图纸上所示的图形、公差、验收标准, 模具费, 单重和装饰面面积等图上的信息。

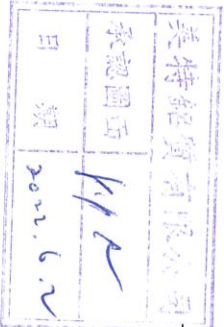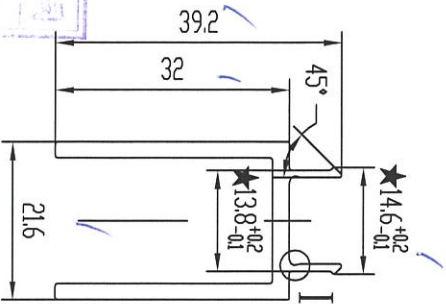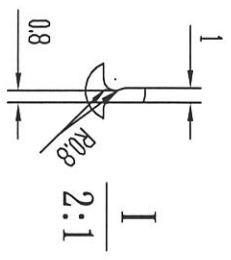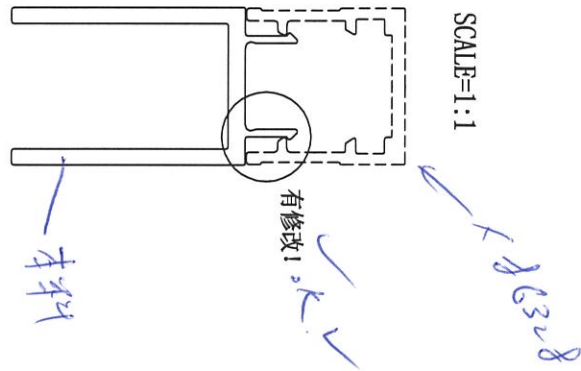

赵阳玉 负责扣料

未注实心部位壁厚	2.2±0.13	机型		未注圆角	R0.5	外D	42.92 mm	材料	6063-T6
未注空心部位壁厚		备注		周长	193.7 mm	比例	1:1		
装饰面面积	m ² /m					型材重量	0.528 Kg/m		
设计	陆建鸿					客户编号	X86327		
校核	何美玲					型号	SF2		
批准	陆承强					名称			



广东兴发铝业(成都)有限公司
 广东兴发铝业(江西)有限公司
 广东兴发铝业(重庆)有限公司

总部技术部E-mail: tech@kingfa.com 联系电话: 0757-66595205

A	版次	1	型号	
---	----	---	----	--

SCALE=1:1

壁厚尺寸公差(单位:mm)		
$\phi 0 < T \leq \phi 150$	实心	空心
$T < 1.8$	± 0.12	± 0.12
$1.8 \leq T \leq 2$	± 0.13	± 0.13
$2 < T < 3$	± 0.13	± 0.2
$3 \leq T < 6$	± 0.15	± 0.25
$6 \leq T < 10$	± 0.17	± 0.4
壁厚尺寸公差(单位:mm)		
$\phi 150 < T \leq \phi 250$	实心	空心
壁厚	实心	空心
$T < 3$	± 0.15	± 0.2
$3 \leq T < 6$	± 0.18	± 0.3
$6 \leq T < 10$	± 0.2	± 0.45
$10 \leq T < 15$	± 0.2	
$15 \leq T < 20$	± 0.23	
$20 \leq T < 30$	± 0.25	
未注非壁厚尺寸公差H(单位:mm)		
$H < 10$	± 0.12	
$10 \leq H < 15$	± 0.15	
$15 \leq H < 30$	± 0.18	
$30 \leq H < 45$	± 0.2	
$45 \leq H < 60$	± 0.3	
$60 \leq H < 90$	± 0.4	
$90 \leq H < 120$	± 0.5	
$120 \leq H < 150$	± 0.7	
$150 \leq H < 200$	± 0.9	

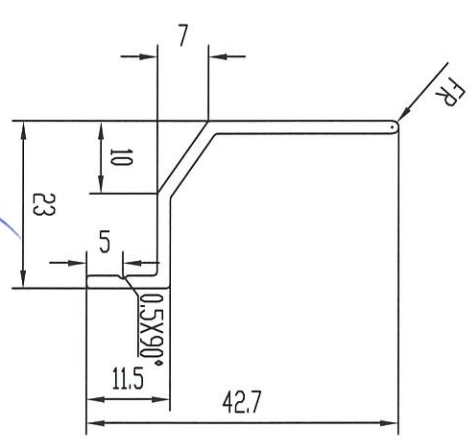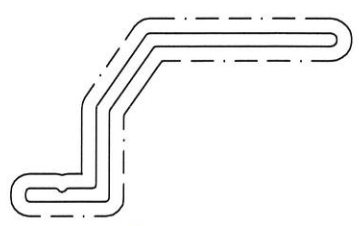

美特经贸有限公司
 审核图面
 日期 2022.6.2

杨阳 杨阳 杨阳

技术要求

1. 装饰面为: _____
 2. 基材验收标准按EN755-9执行
 3. 表面处理是: 粉末喷涂
 4. 带“★”尺寸以实配为准
- 此型材如停止订货一年以上, 我司有权对模具进行报废或销毁如私自改动而确认, 导致生产出来有异议, 我司一律不承担责任! 特此声明
1. 此图与客户“来样/来图”相符, 若涉及专利或商标事宜, 概由需方负责。
 2. 如与其它型材或配件配合, 需注明或提供配套件, 否则产生的装配问题, 由客户自行承担。
 3. 客户确认图纸, 包括确认并认可图纸上所示的图形、公差、验收标准, 模具费, 单重和装饰面面积等信息。

未注实心部位壁厚	1.8±0.13	机型		未注圆角	R0.5	外D	48.01 mm	材料	6063-T6
未注空心部位壁厚		备注		周长	121.0 mm	比例	1:1		
装饰面面积	0.1210 m ² /m					型材重量	0.287 Kg/m		
设计	何美玲					客户编号	X86329		
校核	陆建涛					型号	SE4		
批准	陆承强					名称			

广东兴发铝业有限公司
 兴发铝业(成都)有限公司
 广东兴发铝业(江西)有限公司
 总部技术部: mai.l.: tech@ingfa.com 联系电话: 0757-66695205



壁厚尺寸公差(单位:mm)		
00<T≤0150		
壁厚	实心	空心
T<1.8	±0.12	±0.12
1.8≤T≤2	±0.13	±0.13
2<T<3	±0.13	±0.2
3≤T<6	±0.15	±0.25
6≤T<10	±0.17	±0.4
壁厚尺寸公差(单位:mm)		
0150<T≤0250		
壁厚	实心	空心
T<3	±0.15	±0.2
3≤T<6	±0.18	±0.3
6≤T<10	±0.2	±0.45
10≤T<15	±0.2	
15≤T<20	±0.23	
20≤T<30	±0.25	
未注非壁厚尺寸公差(单位:mm)		
H<10	±0.12	
10≤H<15	±0.15	
15≤H<30	±0.18	
30≤H<45	±0.2	
45≤H<60	±0.3	
60≤H<90	±0.4	
90≤H<120	±0.5	
120≤H<150	±0.7	
150≤H<200	±0.9	

技术要求

1. 装饰面为: _____
2. 基材验收标准按EN755-9执行
3. 表面处理是: 粉末喷涂
4. 带“★”尺寸以实配为准

此型材如停止订货一年以上, 我司有权对模具进行报废或销毁如私自改动而确认, 导致生产出来有异议, 我司一律不承担责任! 特此声明

1. 此图与客户“来样/来图”相符, 若涉及专利或商标事宜, 概由需方负责。
2. 如与其它型材或配件配合, 需注明或提供配套件, 否则产生的装配问题, 由客户自行承担。
3. 客户确认图纸, 包括确认并认可图纸上所示的图形、公差、验收标准, 模具费, 单重和装饰面面积等信息。

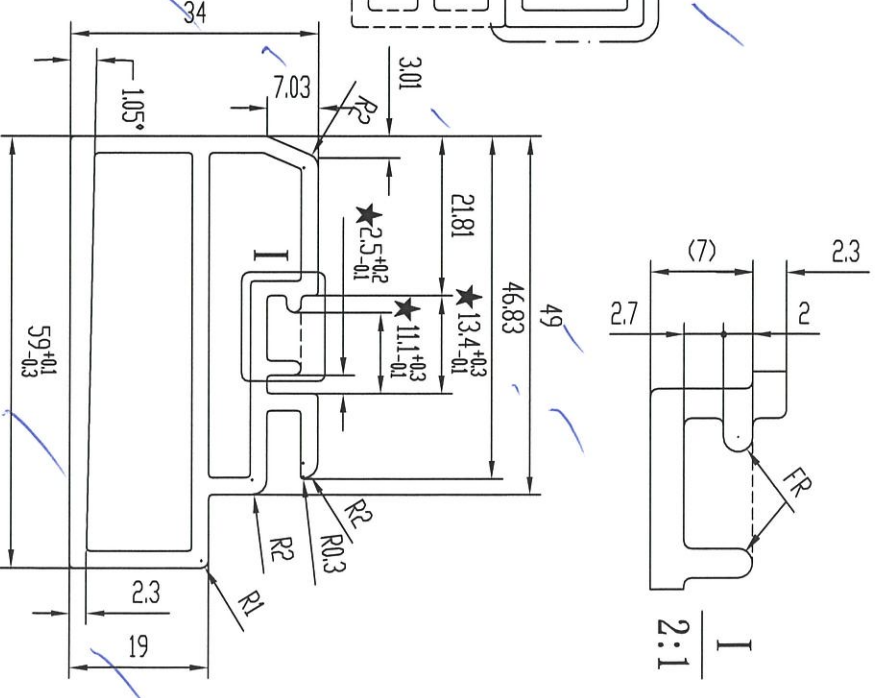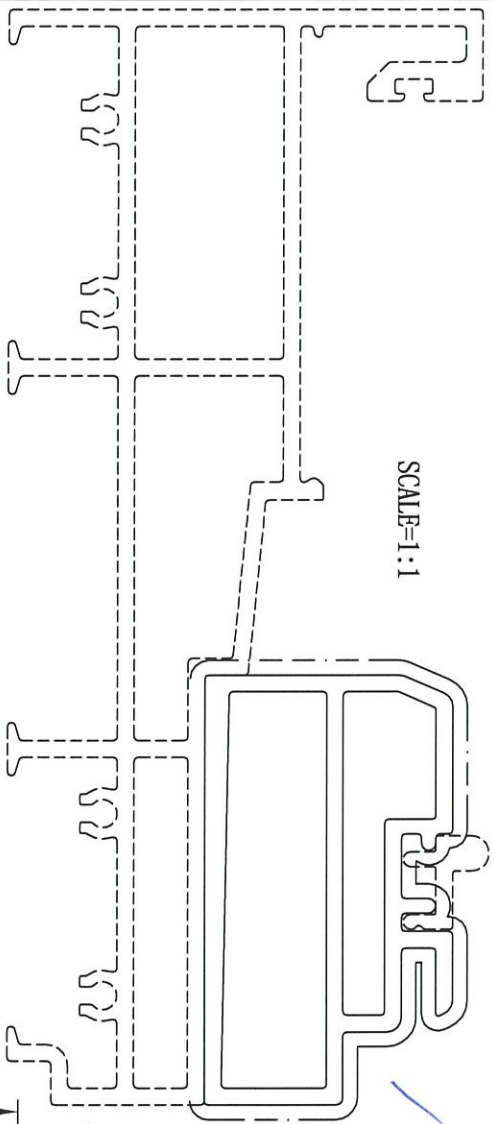

美特经贸有限公司
 承认图号
 日期 2022.05.20

未注实心部位壁厚	2.3±0.13	机型		未注圆角	R0.5	外D	65.32 mm	材料	6063-T6
未注空心部位壁厚	2.3±0.2	备注		周长	223.1 mm	比例	1:1		
装饰面面积	0.1651 m ² /m					型材重量	1.566 Kg/m		
设计	何美玲					客户编号	X86331		
校核	陆建鸿					型号	SE5ca		
批准	陆承强					名称			


 广东兴发铝业(成都)有限公司
 广东兴发铝业(江西)有限公司
 广东兴发铝业(越南)有限公司
 总部技术部E-mail: tech@kingfa.com 联系电话: 0757-86695205

A	版次	1	型号	
---	----	---	----	--

赵明东 (外)

壁厚尺寸公差(单位:mm)		
φ0<T≤φ150		
壁厚	实心	空心
T<1.8	±0.12	±0.12
1.8≤T≤2	±0.13	±0.13
2<T<3	±0.13	±0.2
3≤T<6	±0.15	±0.25
6≤T<10	±0.17	±0.4
壁厚尺寸公差(单位:mm)		
φ150<T≤φ250		
壁厚	实心	空心
T<3	±0.15	±0.2
3≤T<6	±0.18	±0.3
6≤T<10	±0.2	±0.45
10≤T<15	±0.2	
15≤T<20	±0.23	
20≤T<30	±0.25	
未注非壁厚尺寸公差H(单位:mm)		
H<10	±0.12	
10≤H<15	±0.15	
15≤H<30	±0.18	
30≤H<45	±0.2	
45≤H<60	±0.3	
60≤H<90	±0.4	
90≤H<120	±0.5	
120≤H<150	±0.7	
150≤H<200	±0.9	




技术要求

1. 装饰面为: _____
2. 基材验收标准按EN755-9执行
3. 表面处理是: 粉末喷涂
4. 带“★”尺寸以实配为准

此型材如停止订货一年以上, 我司有权对模具进行报废或销毁如私自改动而确认, 导致生产出来有差异, 我司一律不承担责任! 特此声明

1. 此图与客户“来样/来图”相符, 若涉及专利或商标事宜, 概由需方负责。
2. 如与其它型材或配件配合, 需注明或提供配件, 否则产生的装配问题, 由客户自行承担。
3. 客户确认图纸, 包括确认并认可图纸上所示的图形、公差、验收标准、模具费, 单重和装饰面面积等图面上的信息。

SCALE=1:1

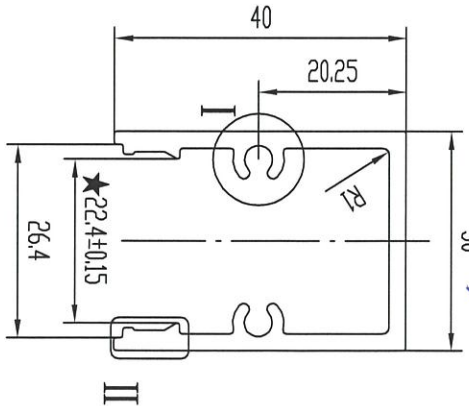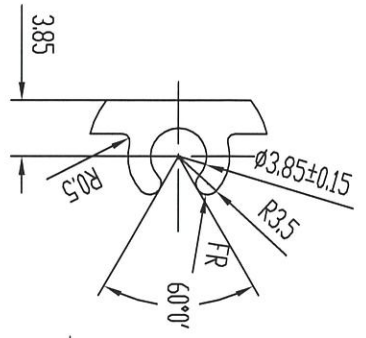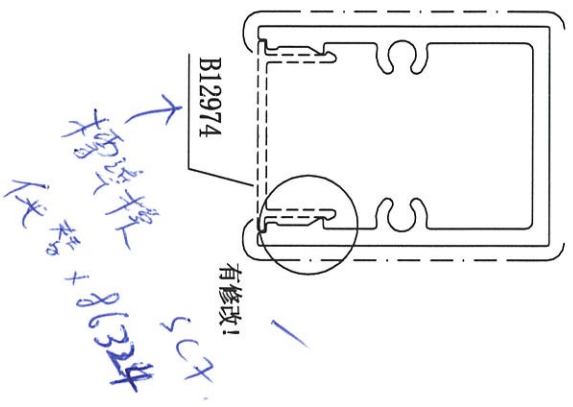

赵向阳 王扶手


A	版次	1	型号

未注实心部位壁厚	2.3±0.13	机型		未注圆角	R0.3	外D	49.76 mm	材料	6063-T6
未注空心部位壁厚		备注		周长	248.5 mm	比例	1:1		
装饰面面积	0.1491 m ² /m					型材重量	0.757 Kg/m		
设计	何美玲					客户编号	X86333		
校核	陆建鸿					型号	SF7		
批准	陆承强					名称			

广东兴发铝业(成都)有限公司
 广东兴发铝业(江西)有限公司
 广东兴发铝业(肇庆)有限公司
 总部技术部E-mail: tech@xingfa.com 联系电话: 0757-66695205

壁厚尺寸公差(单位:mm)				
$\phi 0 < T \leq \phi 150$				
壁厚	实心	空心		
$T < 1.8$	± 0.12	± 0.12		
$1.8 \leq T \leq 2$	± 0.13	± 0.13		
$2 < T < 3$	± 0.13	± 0.2		
$3 \leq T < 6$	± 0.15	± 0.25		
$6 \leq T < 10$	± 0.17	± 0.4		
壁厚尺寸公差(单位:mm)				
$\phi 150 < T \leq \phi 250$				
壁厚	实心	空心		
$T < 3$	± 0.15	± 0.2		
$3 \leq T < 6$	± 0.18	± 0.3		
$6 \leq T < 10$	± 0.2	± 0.45		
$10 \leq T < 15$	± 0.2			
$15 \leq T < 20$	± 0.23			
$20 \leq T < 30$	± 0.25			
未注非壁厚尺寸公差(单位:mm)				
$H < 10$	± 0.12			
$10 \leq H < 15$	± 0.15			
$15 \leq H < 30$	± 0.18			
$30 \leq H < 45$	± 0.2			
$45 \leq H < 60$	± 0.3			
$60 \leq H < 90$	± 0.4			
$90 \leq H < 120$	± 0.5			
$120 \leq H < 150$	± 0.7			
$150 \leq H < 200$	± 0.9			

SCALE=1:1

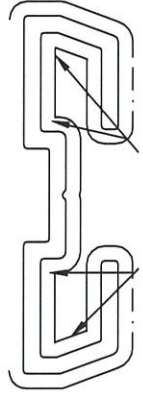

箭头所指周边区域喷涂时可能会出现露底


未注非壁厚尺寸公差(单位:mm)	
$H < 10$	± 0.12
$10 \leq H < 15$	± 0.15
$15 \leq H < 30$	± 0.18
$30 \leq H < 45$	± 0.2
$45 \leq H < 60$	± 0.3
$60 \leq H < 90$	± 0.4
$90 \leq H < 120$	± 0.5
$120 \leq H < 150$	± 0.7
$150 \leq H < 200$	± 0.9

技术要求

1. 装饰面为: _____
2. 基材验收标准按EN755-9执行
3. 表面处理是: 粉末喷涂
4. 带“★”尺寸以实配为准

此型材如停止订货一年以上, 我司有权对模具进行报废或销毁如私自改动而确认, 导致生产出来有异议, 我司一律不承担责任! 特此声明

1. 此图与客户“来样/来图”相符, 若涉及专利或商标事宜, 概由需方负责。
2. 如与其它型材或配件配合, 需注明或提供配件, 否则产生的装配问题, 由客户自行承担。
3. 客户确认图纸, 包括确认并认可图纸上所示的图形、公差、验收标准, 模具费, 单重和装饰面积等信息。

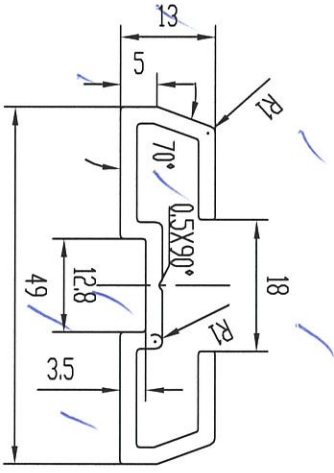

型材在铝材料

未注实心部位壁厚	2.3 ± 0.13	机型	未注圆角	R0.4	外D	49.21 mm	材料	6063-T6
未注空心部位壁厚		备注	周长	200.3 mm	比例	1:1	型材重量	0.618 Kg/m
装饰面面积	0.1458 m ² /m				客户编号	X86337		
设计	何美玲	2022.05.20			型号	SE13		
校核	陆建鸿				名称			
批准	陆承强							




广东兴发铝业有限公司
 兴发铝业(成都)有限公司
 兴发铝业(江西)有限公司
 兴发铝业(佛山)有限公司
 兴发铝业(肇庆)有限公司

总部技术部E-mail: tech@xingfa.com
 广东兴发铝业(江西)有限公司
 广东兴发铝业(佛山)有限公司
 广东兴发铝业(肇庆)有限公司
 广东兴发铝业(梧州)有限公司

壁厚尺寸公差(单位:mm)		
φ0<T≤φ150		
壁厚	实心	空心
T<1.8	±0.12	±0.12
1.8≤T≤2	±0.13	±0.13
2<T<3	±0.13	±0.2
3≤T<6	±0.15	±0.25
6≤T<10	±0.17	±0.4
壁厚尺寸公差(单位:mm)		
φ150<T≤φ250		
壁厚	实心	空心
T<3	±0.15	±0.2
3≤T<6	±0.18	±0.3
6≤T<10	±0.2	±0.45
10≤T<15	±0.2	
15≤T<20	±0.23	
20≤T<30	±0.25	
未注非壁厚尺寸公差H(单位:mm)		
H<10	±0.12	
10≤H<15	±0.15	
15≤H<30	±0.18	
30≤H<45	±0.2	
45≤H<60	±0.3	
60≤H<90	±0.4	
90≤H<120	±0.5	
120≤H<150	±0.7	
150≤H<200	±0.9	

技术要求

1. 装饰面为: _____
 2. 基材验收标准按EN755-9执行
 3. 表面处理是: 阳极氧化
 4. 带“★”尺寸以实配为准
- 此型材如停止订货一年以上, 我司有权对模具进行报废或销毁如私自改动而确认, 导致生产出来有异, 我司一律不承担责任! 特此声明
1. 此图与客户“来样/来图”相符, 若涉及专利或商标事宜, 概由需方负责。
 2. 如与其它型材或配件配合, 需注明或提供配件, 否则产生的装配问题, 由客户自行承担。
 3. 客户确认图纸, 包括确认并认可图纸上所示的图形、公差、验收标准、模具费, 单重和装饰面面积等图面上的信息。

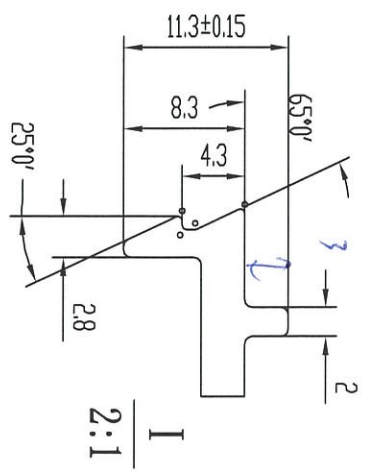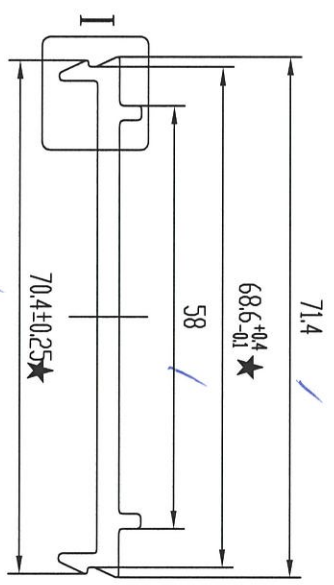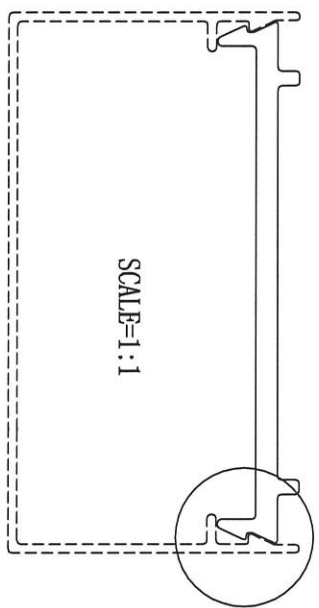

未注实心部位壁厚	3±0.15	机型		未注圆角	R0.5	外D	71.37 mm	材料	6063-T5
未注空心部位壁厚		备注		周长	177.3 mm	比例	1:1		
装饰面面积	m ² /m					型材重量	0.662 Kg/m		
设计	陆建鸿					客户编号	X86339		
校核	何美玲					型号	SA1		
批准	陆承强					名称			

广东兴发铝业(成都)有限公司
 广东兴发铝业(江西)有限公司
 广东兴发铝业(湖南)有限公司
 总部技术部E-mail: tech@xingfa.com 联系电话: 0757-66695205




陆建鸿
 陆建鸿
 (陆建)

A	版次	1	型号
---	----	---	----

壁厚尺寸公差(单位:mm)		
00<T≤0150		
壁厚	实心	空心
T<1.8	±0.12	±0.12
1.8≤T≤2	±0.13	±0.13
2<T<3	±0.13	±0.2
3≤T<6	±0.15	±0.25
6≤T<10	±0.17	±0.4
壁厚尺寸公差(单位:mm)		
0150<T≤0250		
壁厚	实心	空心
T<3	±0.15	±0.2
3≤T<6	±0.18	±0.3
6≤T<10	±0.2	±0.45
10≤T<15	±0.2	
15≤T<20	±0.23	
20≤T<30	±0.25	
未注非壁厚尺寸公差H(单位:mm)		
H<10	±0.12	
10≤H<15	±0.15	
15≤H<30	±0.18	
30≤H<45	±0.2	
45≤H<60	±0.3	
60≤H<90	±0.4	
90≤H<120	±0.5	
120≤H<150	±0.7	
150≤H<200	±0.9	

技术要求

1. 装饰面为: _____
 2. 基材验收标准按EN755-9执行
 3. 表面处理是: 阳极氧化
 4. 带“★”尺寸以实配为准 5. $R=0.3$
- 此型材如停止订货一年以上, 我司有权对模具进行报废或销毁如私自改动而确认, 导致生产出来有异议, 我司一律不承担责任! 特此声明
1. 此图与客户“来样/来图”相符, 若涉及专利或商标事宜, 概由需方负责。
 2. 如与其它型材或配件配合, 需注明或提供配套件, 否则产生的装配问题, 由客户自行承担。
 3. 客户确认图纸, 包括确认并认可图纸上所示的图形、公差、验收标准、模具费, 单重和装饰面面积等图面上的信息。

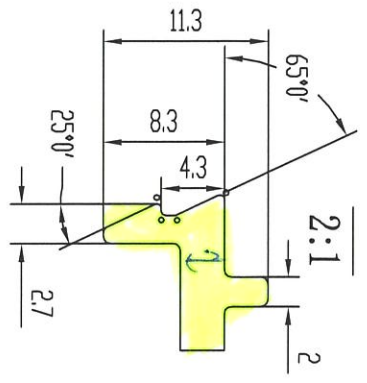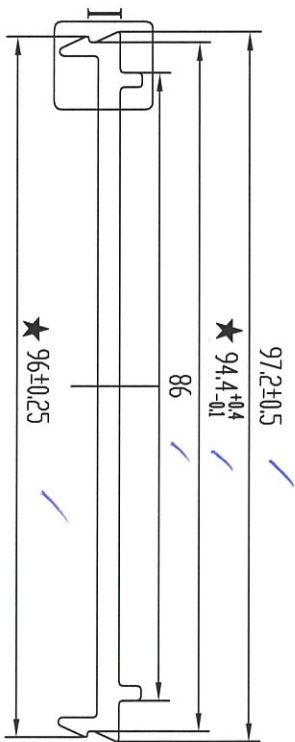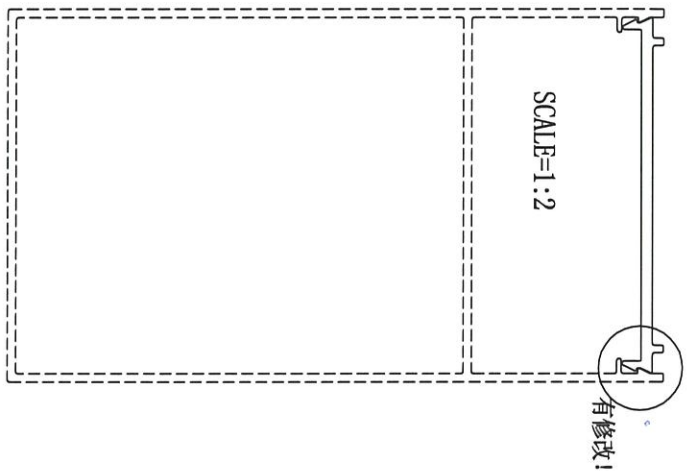

中在底板

A	版次	1	型号
---	----	---	----

未注实心部位壁厚	3±0.15	机型		未注圆角	R0.5	外D	97.17 mm	材料	6063-T5
未注空心部位壁厚		备注		周长	228.5 mm	比例	1:1		
装饰面面积	m ² /m			广东兴发铝业(成都)有限公司		型材重量	0.869 Kg/m		
设计	何美玲			广东兴发铝业(江西)有限公司		客户编号	X86340		
校核	陆建鸿			广东兴发铝业(肇庆)有限公司		型号	SA3		
批准	陆承强			广东兴发铝业(梧州)有限公司		名称			
				2022.05.20					

广东兴发铝业(成都)有限公司
广东兴发铝业(江西)有限公司
广东兴发铝业(肇庆)有限公司
广东兴发铝业(梧州)有限公司

总部技术部D-mail: tech@xingfa.com 联系电话: 0757-66695205



壁厚尺寸公差(单位:mm)		
00<T≤0150		
壁厚	实心	空心
T<1.8	±0.12	±0.12
1.8≤T≤2	±0.13	±0.13
2<T<3	±0.13	±0.2
3≤T<6	±0.15	±0.25
6≤T<10	±0.17	±0.4
壁厚尺寸公差(单位:mm)		
0150<T≤0250		
壁厚	实心	空心
T<3	±0.15	±0.2
3≤T<6	±0.18	±0.3
6≤T<10	±0.2	±0.45
10≤T<15	±0.2	
15≤T<20	±0.23	
20≤T<30	±0.25	
未注非壁厚尺寸公差(单位:mm)		
H<10	±0.12	
10≤H<15	±0.15	
15≤H<30	±0.18	
30≤H<45	±0.2	
45≤H<60	±0.3	
60≤H<90	±0.4	
90≤H<120	±0.5	
120≤H<150	±0.7	
150≤H<200	±0.9	

技术要求

1. 装饰面为: _____
 2. 基材验收标准按EN755-9执行
 3. 表面处理是: 阳极氧化
 4. 带“★”尺寸以实配为准 5. $\circ = R0.3$
- 此型材如停止订货一年以上, 我司有权对模具进行报废或销毁如私自改动而确认, 导致生产出来有异议, 我司一律不承担责任!
- 特此声明
1. 此图与客户“来样/来图”相符, 若涉及专利或商标事宜, 概由需方负责。
 2. 如与其它型材或配件配合, 需注明或提供配套件, 否则产生的装配问题, 由客户自行承担。
 3. 客户确认图纸, 包括确认并认可图纸上所示的图形、公差、验收标准、模具费, 单重和装饰面面积等图面上的信息。



SCALE=1:1

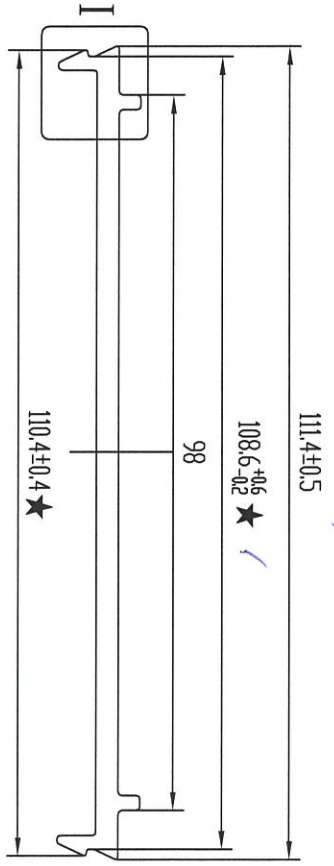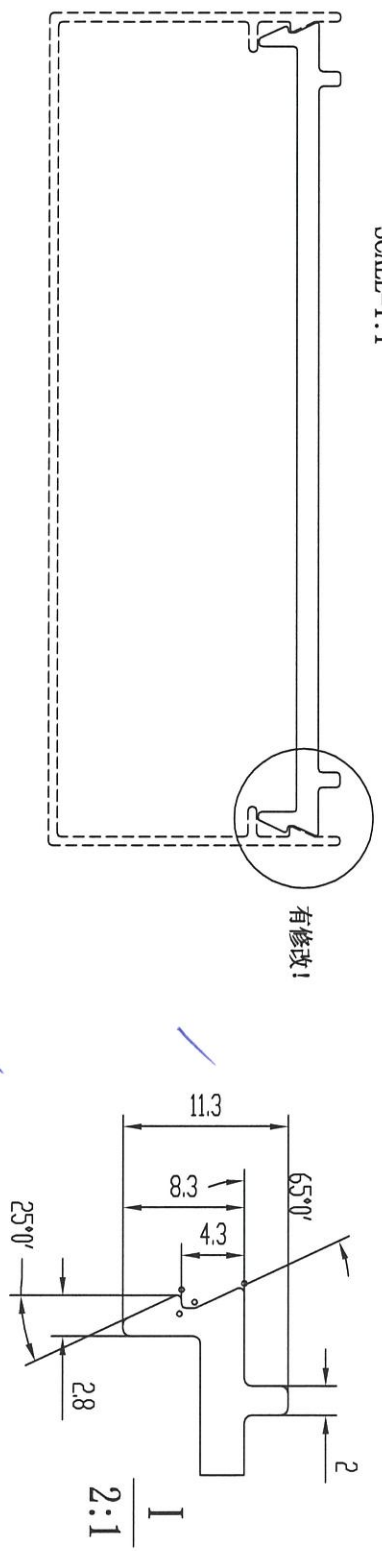

植底和

A	版次	1	型号	
---	----	---	----	--




未注实心部位壁厚	3±0.15	机 型		未注圆角	R0.5	外 D	111.37 mm	材 料	6063-T5
未注空心部位壁厚		备 注		周 长	257.3 mm	比 例	1:1		
装饰面面积	m ² /m	广东兴发铝业有限公司 兴发铝业(成都)有限公司 广东兴发铝业(江西)有限公司 总部技术部E-mail: tech@xingfa.com 联系电话: 0757-66695205							
设计	何美玲								
校核	陆建涛	客户编号 X86341 型 号 S44							
批准	陆承强	日期 2022.05.20 							

批准	潘淑芬	2020.01.13		总部技术部E-mail: tech@xingfa.com 联系电话: 0757-66695205		名称	盖板			
校核	郑灿鑫	2020.01.13		广东兴发铝业(河南)有限公司		型号	B12974			
设计	陈国炜	2020.01.13		广东兴发铝业(江西)有限公司		客户编号				
装饰面积		0.0263 m ² /m		广东兴发铝业有限公司		型材重量	0.135 Kg/m			
未注实心部位壁厚		1.2±0.12	机 型	550	未注圆角	R0.3	外 D	26.60 mm	材料	6063-T5
未注空心部位壁厚			备 注		周 长	91.2 mm	比 例	1:1	6063-T5	

技术要求

1. 装饰面为: ————
2. 基材验收标准按GB/T 5237.1执行
3. 表面处理是: 粉末喷涂
4. 带“★”尺寸以实配为准

潘淑芬
 郑灿鑫
 陈国炜
 2020.01.13
 2020.01.13
 2020.01.13

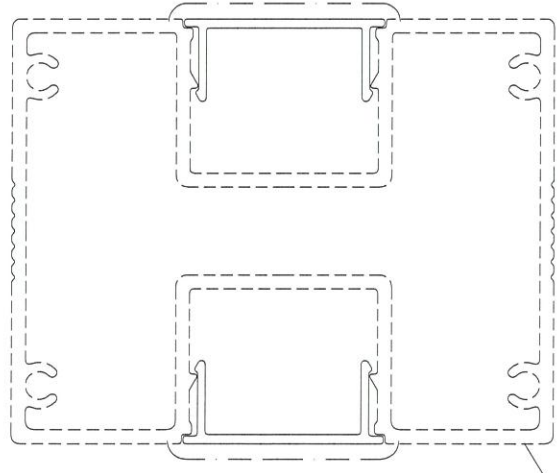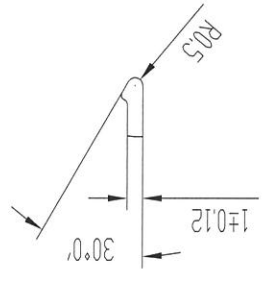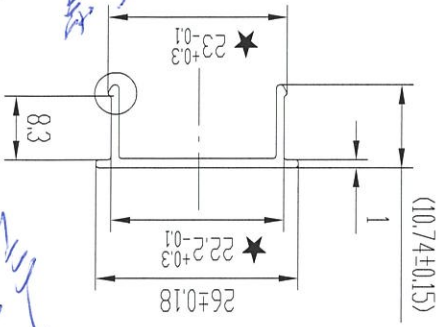

SCALE=1:1

B12972

A	版次	1	型号	B12974
---	----	---	----	--------